
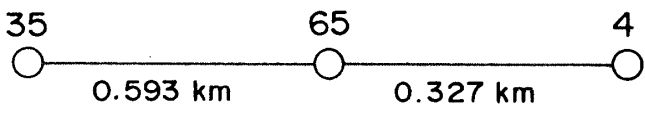


標 識 番 号	65		
所 在 地	鶴見区栄町通4-37-1 東電栄町自動制御所		
敷地所有者	東京電力KK	地 目	宅 地
標 識 種 類	(標石) ・ 金属標	埋 設	(地上) ・ 地中
隣 接 点 と の 離 距			

〔詳細図〕

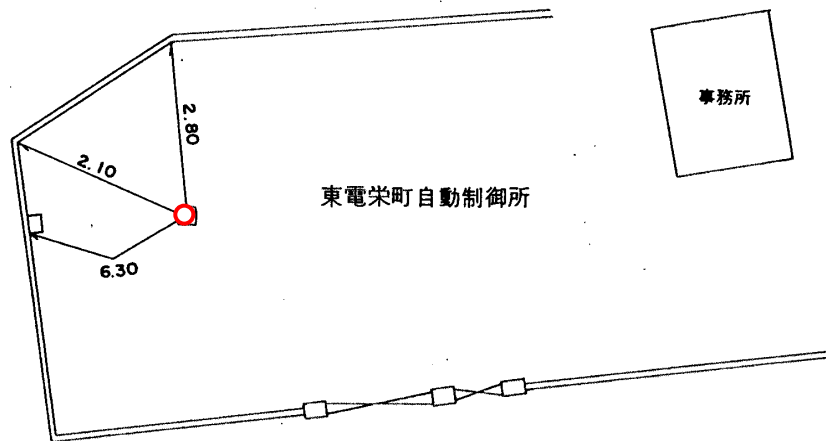

〔備考〕

昭和 36 年 4 月 1 日設置