


標 識 番 号	70		
所 在 地	鶴見区東寺尾中台7		
敷地所有者	二本木不動尊	地 目	境 内 地
標 識 種 類	標石 • 金属標	埋 設	地上 • 地中
隣接点との距離	110 ○ 2.248 km 70 ○ 0.979 km 68 ○		

〔詳細図〕

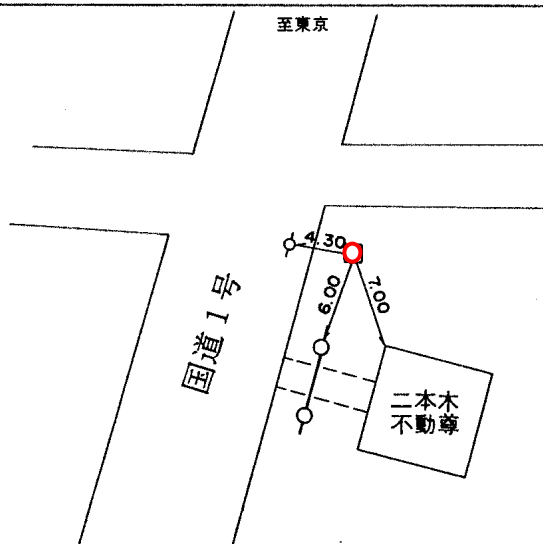

〔備考〕

昭和 38 年 4 月 1 日設置