
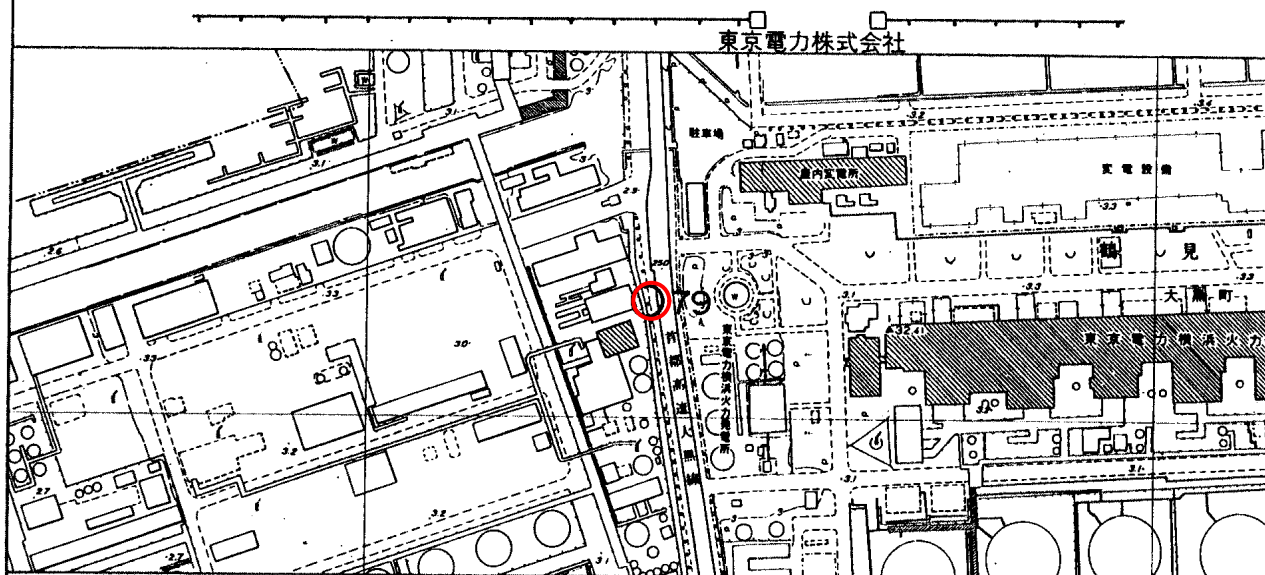


標 識 番 号	79		
所 在 地	鶴見区大黒町9-1地先（歩道）		
敷地所有者	横 浜 市	地 目	公 有 地
標 識 種 類	標石 • (金属標)	埋 設	地上 • (地中)
隣 接 点 と の 離 距	21 ○ 0.780 km 79 ○ 0.718 km 19 ○		

〔詳細図〕

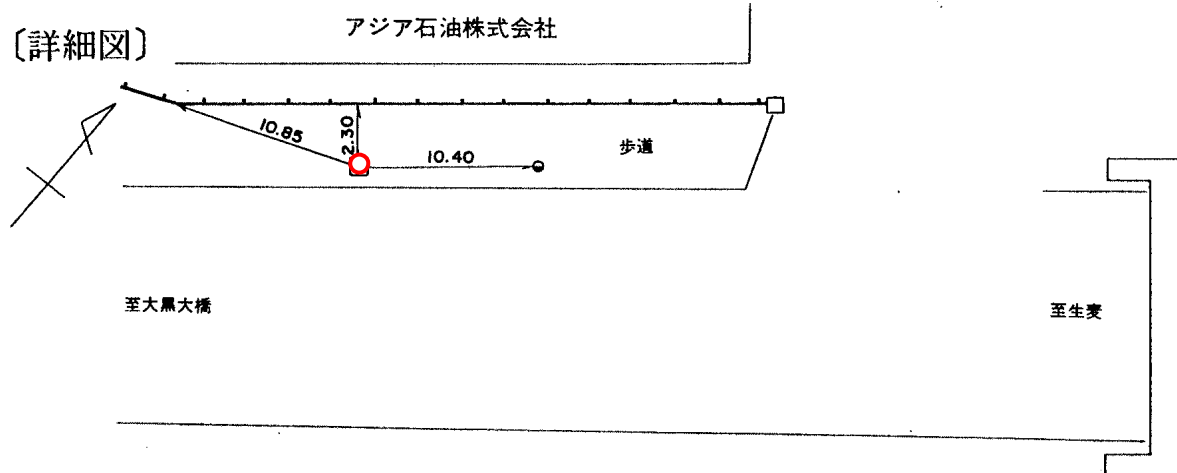

〔備考〕

昭和 56 年 12 月 14 日設置