
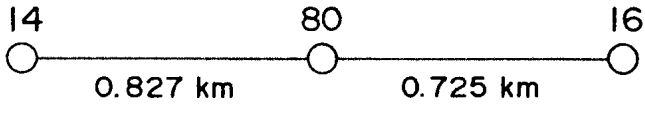
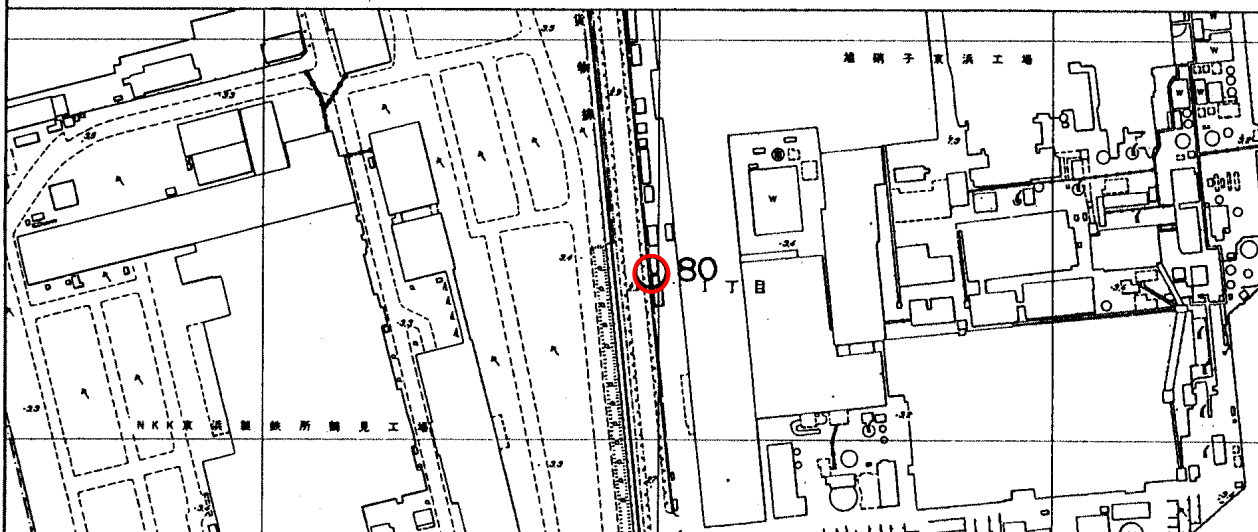


|         |                                                                                    |     |         |
|---------|------------------------------------------------------------------------------------|-----|---------|
| 標 識 番 号 | 80                                                                                 |     |         |
| 所 在 地   | 鶴見区末広町1-1地先（歩道）                                                                    |     |         |
| 敷地所有者   | 横 浜 市                                                                              | 地 目 | 公衆用道路   |
| 標 識 種 類 | 標石 ・ 金属標                                                                           | 埋 設 | 地上 ・ 地中 |
| 隣接点との距離 |  |     |         |

〔詳細図〕

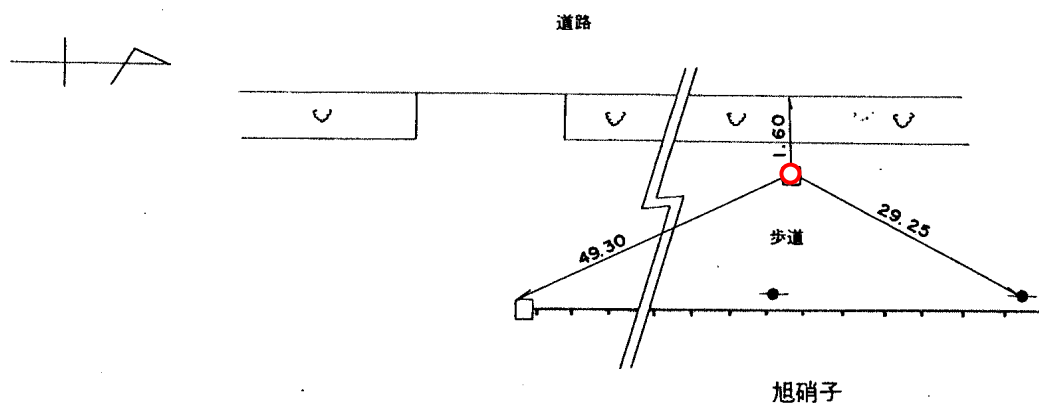

〔備考〕

昭和 56 年 12 月 17 日設置