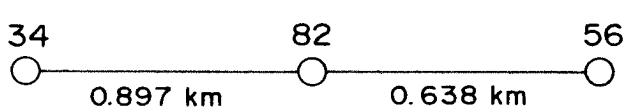
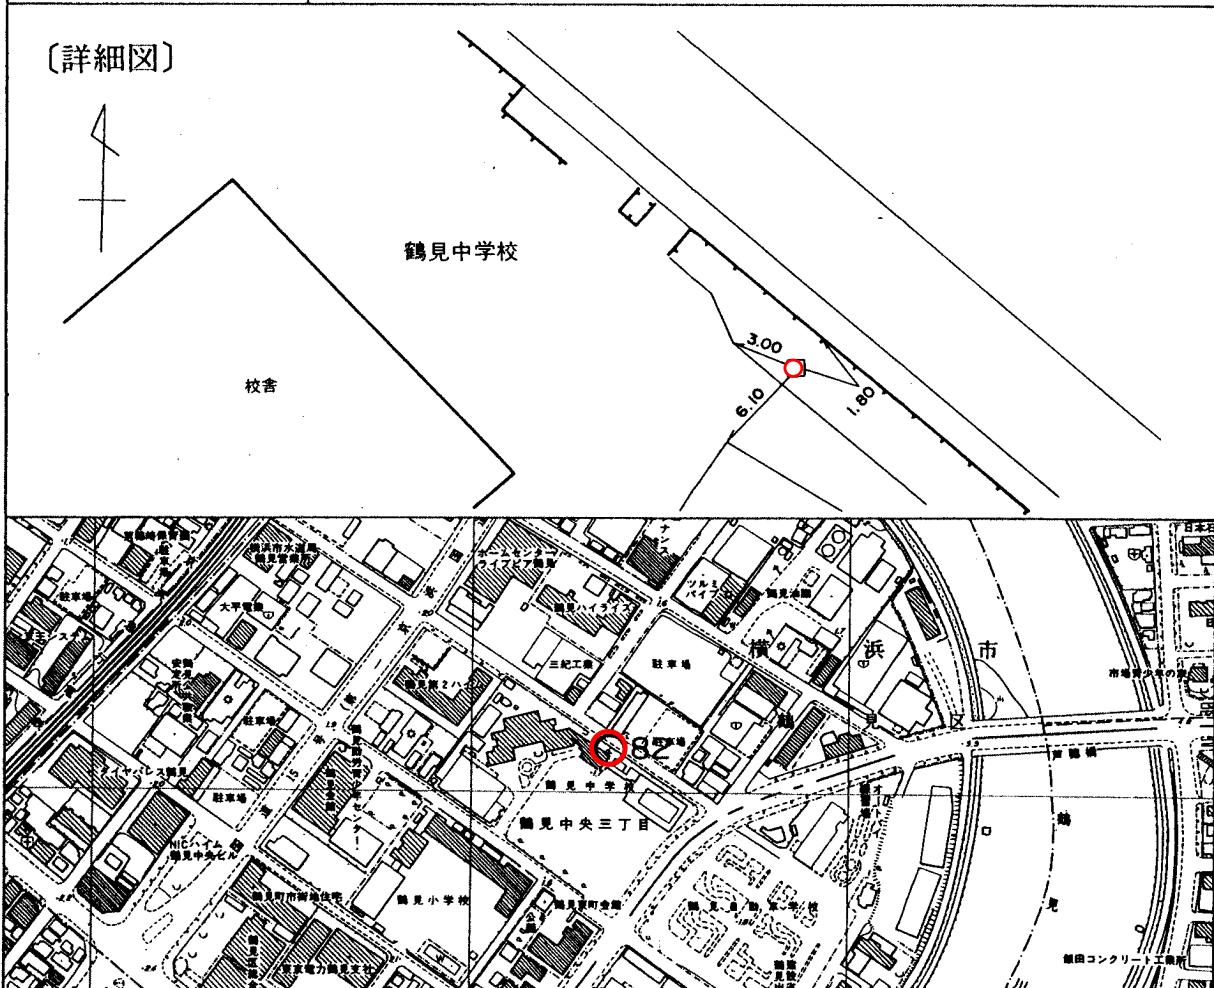


標識番号	82		
所在地	鶴見区鶴見中央三丁目 14-1 鶴見中学校		
敷地所有者	横浜市	地目	公有地
標識種類	標石 • 金属標	埋設	地上 • 地中
隣接点との距離	34 		
<b>[詳細図]</b> 			
〔備考〕	昭和 61 年 3 月 6 日設置		