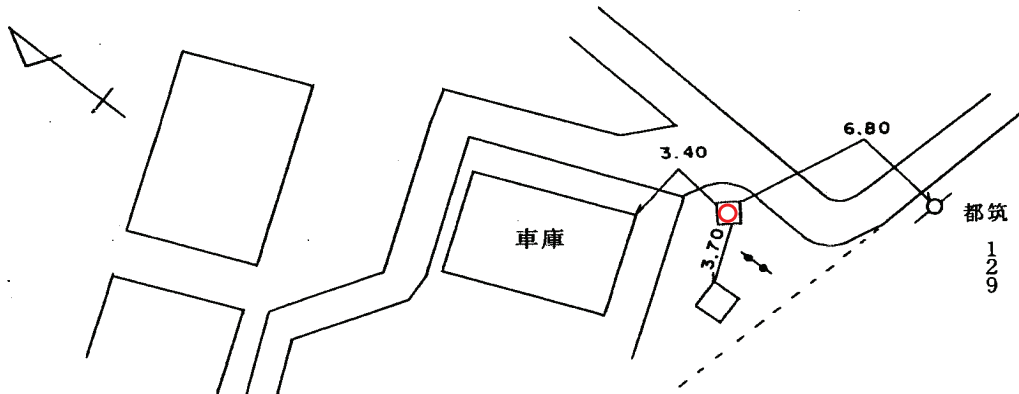
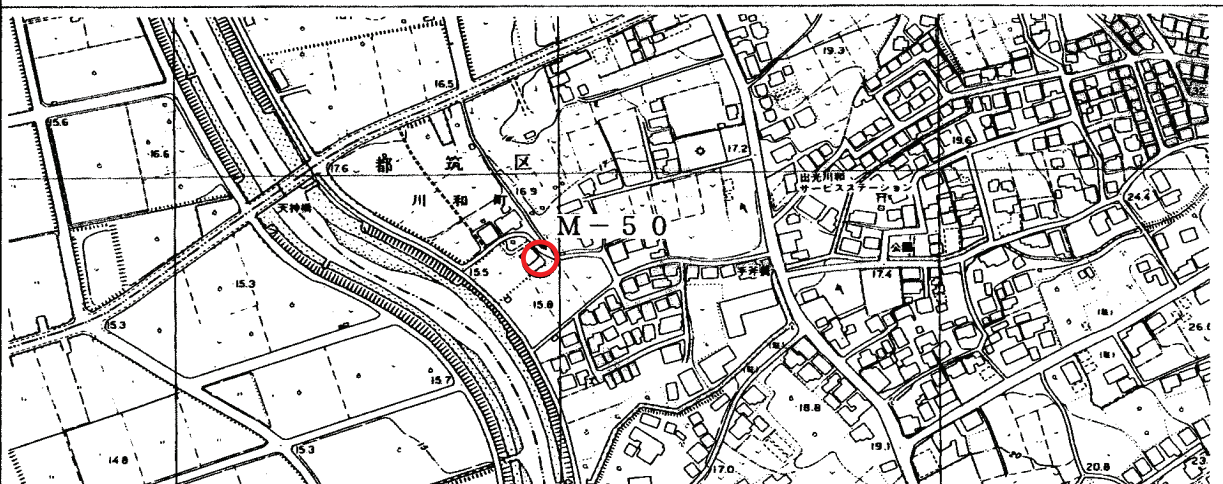


標 識 番 号	M - 5 0		
所 在 地	都筑区川和町 2 5 2 1		
敷 地 所 有 者		地 目	宅 地
標 識 種 類	標 石 ・ 金属標	埋 設	地 上 ・ 地中
隣 接 点 と の 距 離	M-90 M-50 M-49 1. 0 6 3 km 0. 9 2 8 km		
〔詳細図〕 			
			
〔備考〕	昭和 4 7 年 1 2 月 1 日 設置 昭和 6 2 年 2 月 2 0 日 補修 平成 9 年 6 月 1 2 日 移設		