
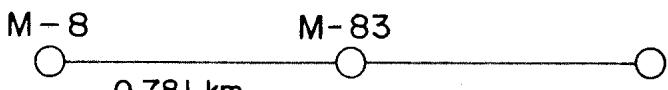
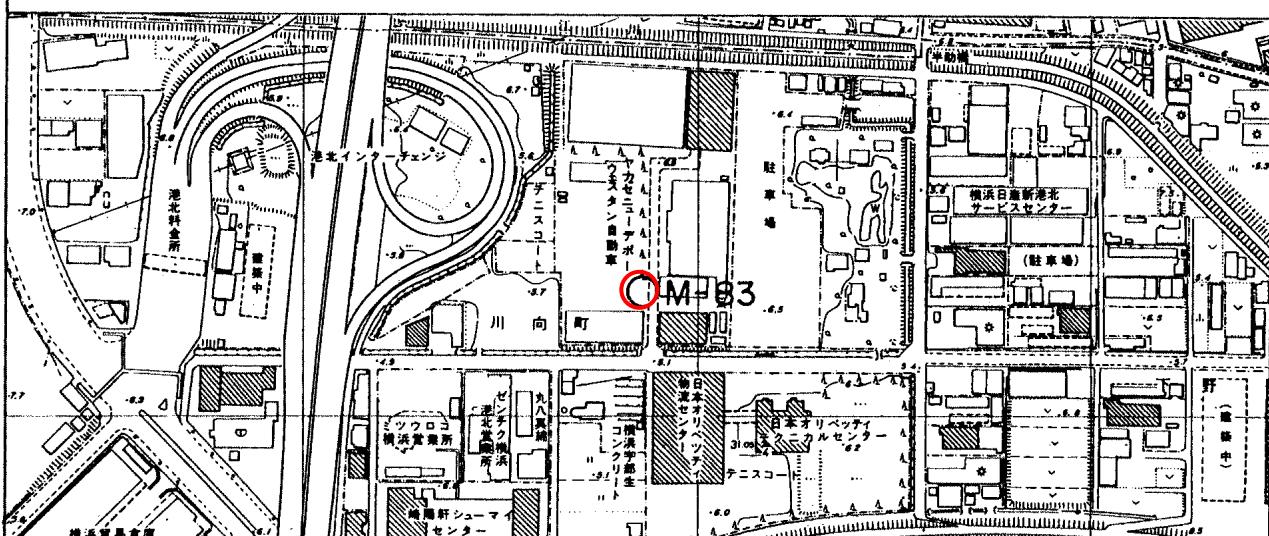


標識番号	M-83		
所在地	都筑区川向町1117		
敷地所有者	株ヤナセ横浜ニューデポー	地目	宅地
標識種類	標石 • (金属標)	埋設	地上 • (地中)
隣接点との距離	M-8      M-83 		

[詳細図]

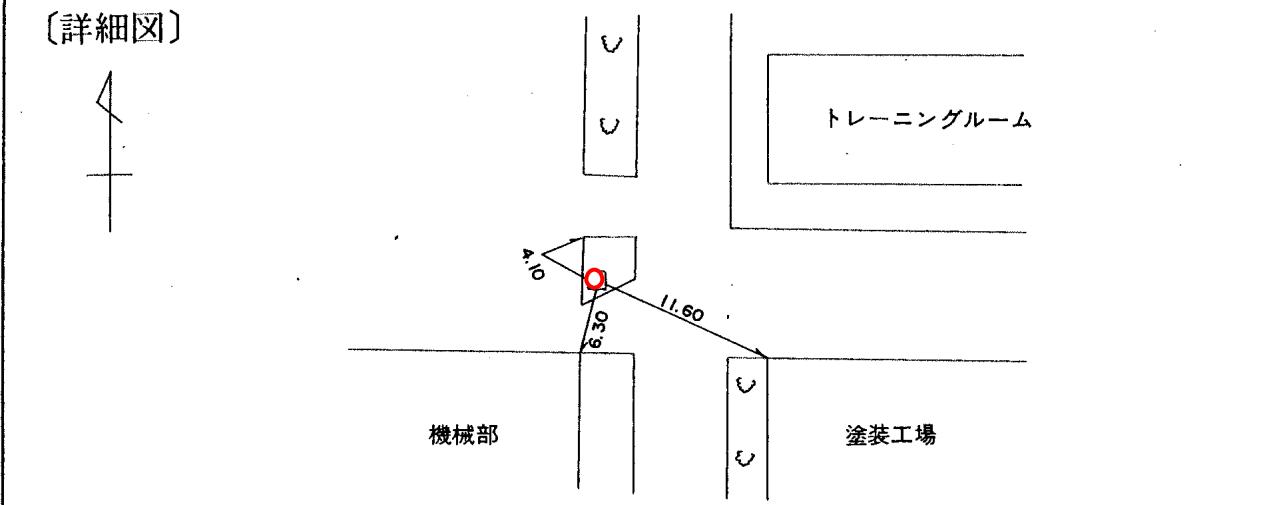

[備考]

昭和 61 年 3 月 9 日設置