

| | |
|---------------------|-----------------------------|
| 平成26年度設計図 (排除方式 合流) | |
| 図名 | 平面図・縦断面 |
| 工事種名 | 災害時下水道施設保護トイレ用下水道管整備工事(その他) |
| 施工場所 | 磯子区久木町11番1号 |
| 縮尺 | 図示 縮尺 1/1 |
| 号線番号 | |
| 地籍図番号 | 131-21,29 |
| 岩谷建設株式会社 | |


磯子区磯子小学校

平面図 縮尺1:500



縦断面図 縮尺

縦1:200
横1:500

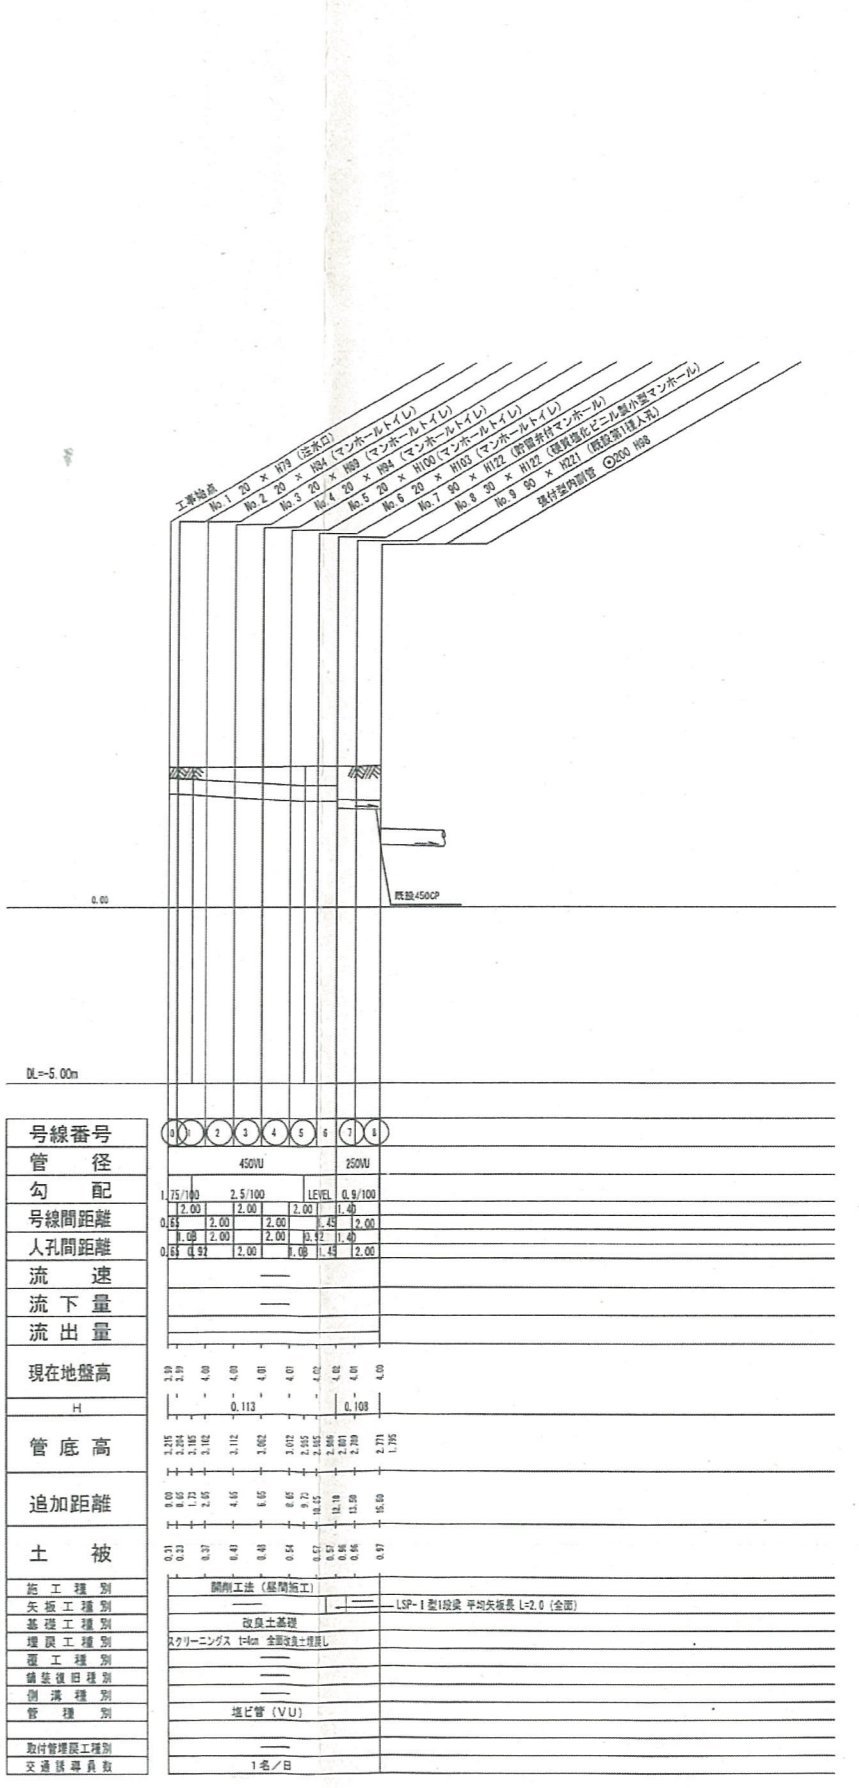

竣工図

凡例

| 記号 | 名称 |
|----|--------------|
| ○ | 新設管渠およびます |
| ○ | 既設管渠および第1種人孔 |
| ○ | 副管取付 |

| | |
|-------------|---------|
| 使用水準点 (年月日) | |
| 標石番号 | 既設第1種人孔 |
| 磯子区久木町11番地1 | |
| 標高 (m) | 4.04 |
| | |
| 使用水準点 | |