



平成 24 年度設計図 (排除方式 分流汚水)
図名 平面図
工事種名 置換トイレ用排水設備設置工事 (その17)
縮尺 1:250 図番 3/4
号種番号
地籍図番号
横浜市環境創造局

竣工図

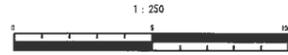


記号	名称
	新設管渠及びます
	新設管渠及び貯留弁付マンホール
	新設管渠及び第1種組立人孔
	新設管渠及び埋ピマンホール
	副管
	既設汚水管渠及び既設第1種人孔

〒233-0016
 横浜市港南区下永谷5丁目6番8号
岩谷建設(株)
 代表取締役 岩谷浩
 TEL 045-822-76619

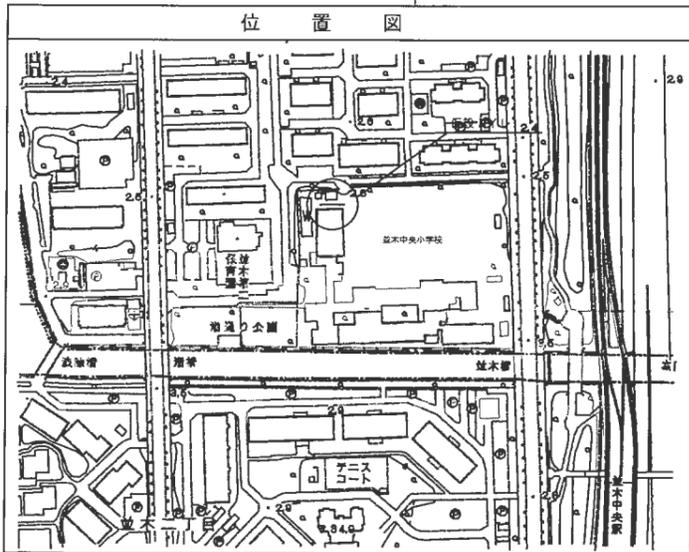

平面図 縮尺 1:250


(並木中央小学校)

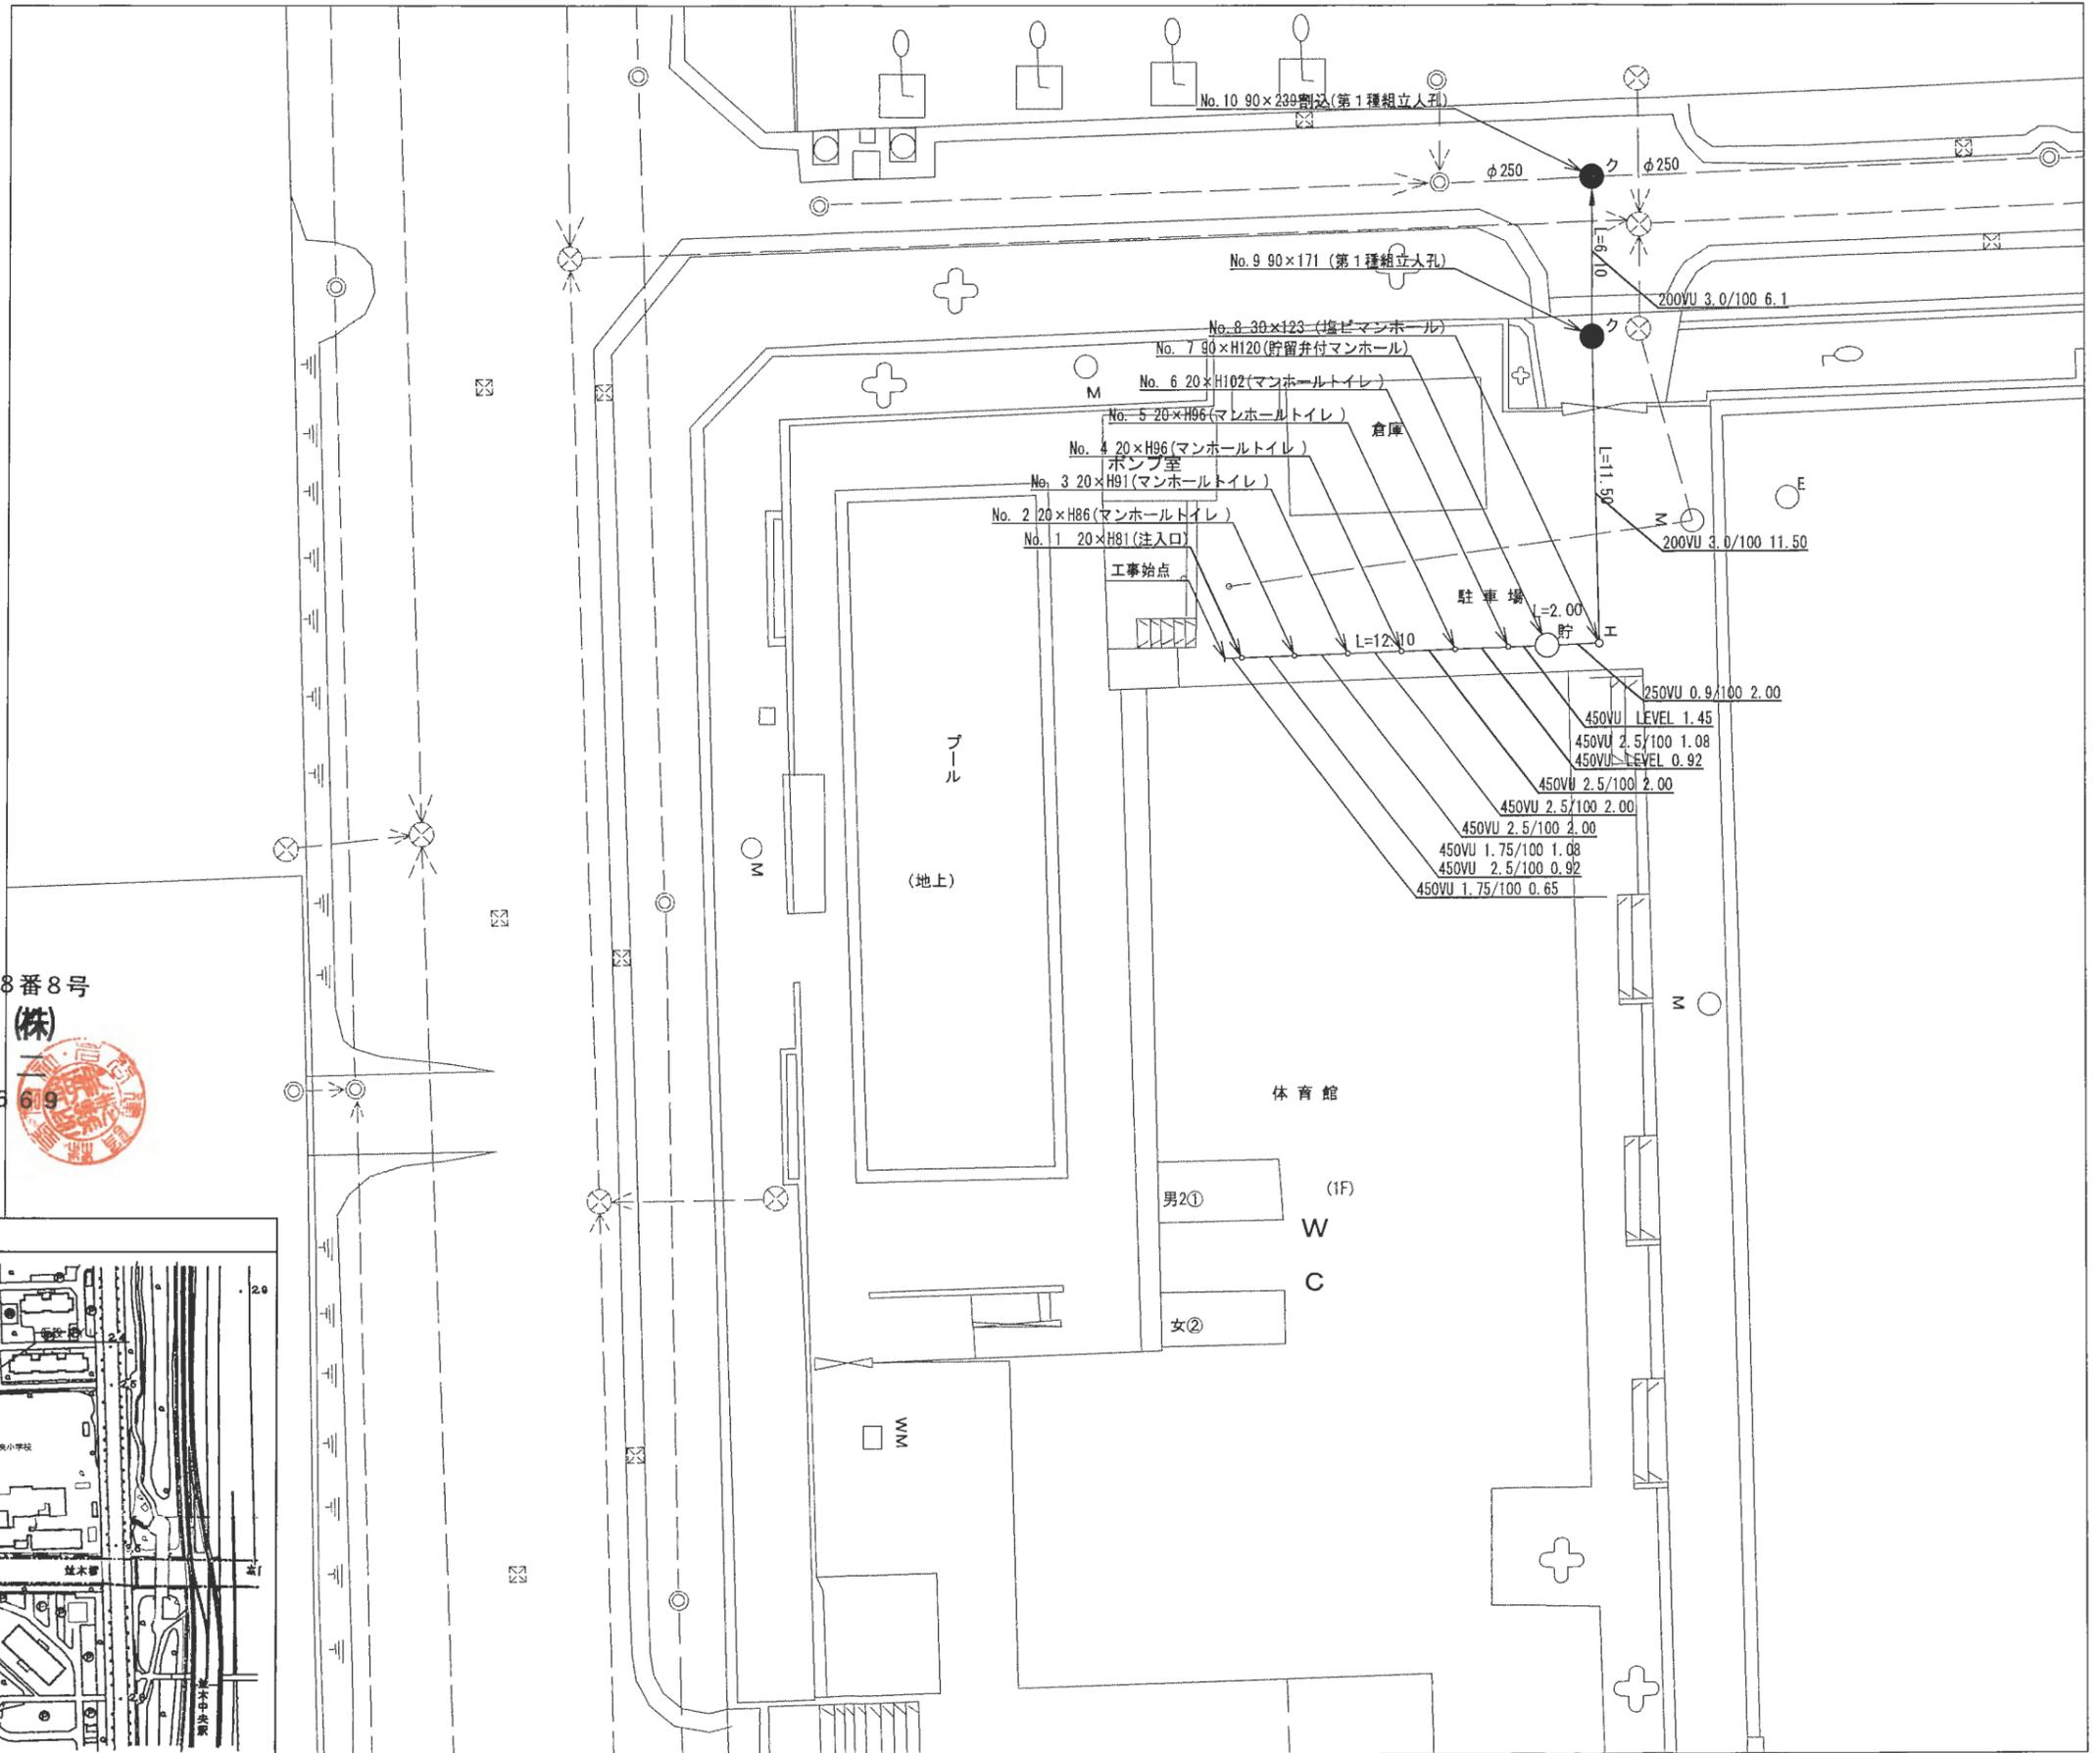

平成24年度設計図 (排除方式 分流汚水)	
図名	縦断面
工事内容	並木中央小学校トイレ改修工事 (R24.1.7)
施工場所	金沢区並木1丁目2番1号地内1号地
図尺	縦: 1/100 横: 1/250
号数	0 - 7
設計者	
横浜市環境創造局	

縦断面図 V=1/100 H=1/250
(並木中央小学校)


竣工図

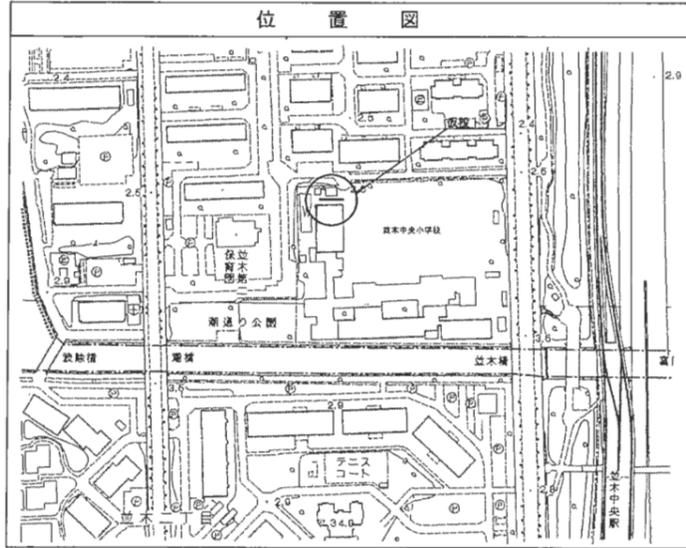

〒233-0016
横浜市港南区下永谷5丁目68番8号
岩谷建設(株)
代表取締役 岩谷浩
TEL 045-822-7669

使用水準点 (R23年 10月 日)	
標石番号	既設 第1種人孔蓋
金沢区並木1丁目並木第二小学校付近	
標高 (M)	2.46
既設第1種人孔蓋	

DL=5.00m

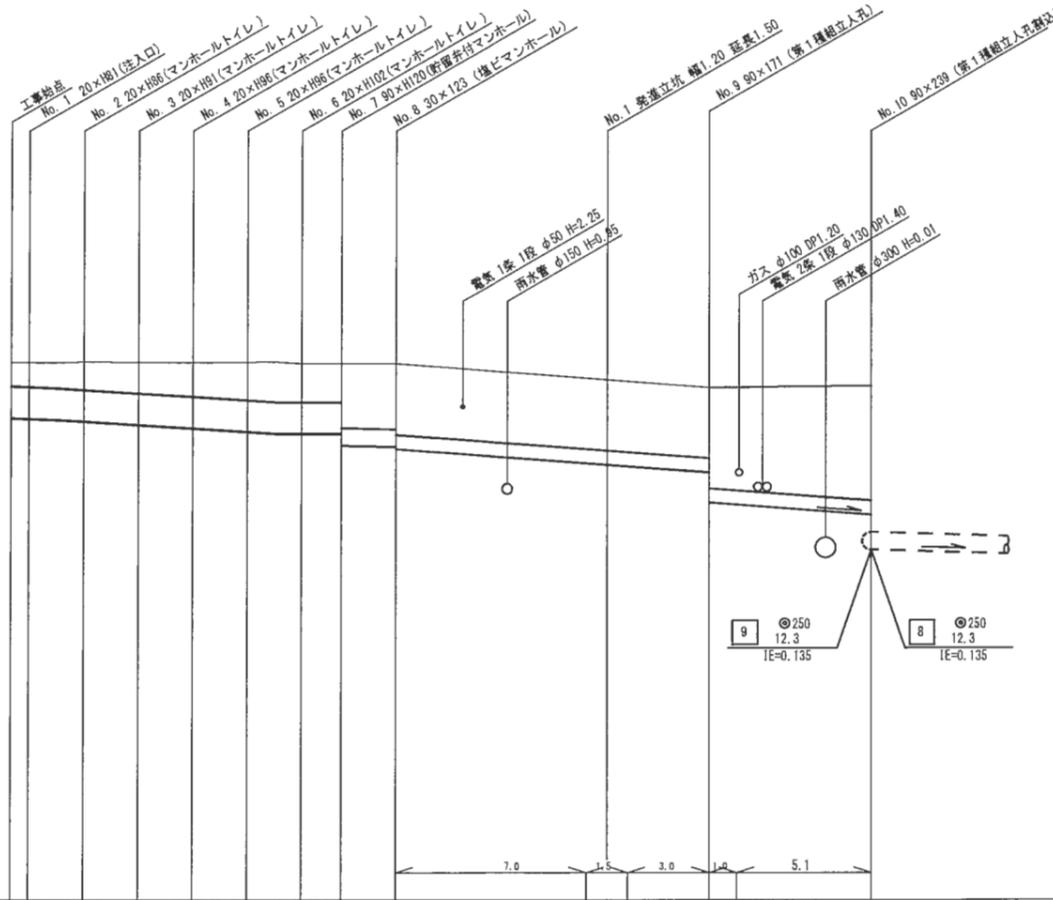

号線番号	0	1	2	3	4	5	6	7				
管径	φ450			φ250			φ200					
勾配	2.5/100			0.8/100			3.0/100					
号線距離	0.65	2.00	2.00	2.00	2.00	1.45	19.60					
人孔距離	0.65	1.08	2.00	2.00	2.00	1.08	1.45	2.00	11.50	6.10		
流速	3.083			3.685			0.000			1.484	2.366	
流下量	0.490			0.586			0.000			0.073	0.076	
流出量	0.001											
現在地盤高	2.85	2.87	2.87	2.88	2.88	2.88	2.89	2.89	2.89	2.89	2.52	2.53
H	110									108		
管底高	2.075	2.084	2.085	2.082	2.072	2.072	2.072	2.065	2.065	1.977	1.972	
追加距離	0.00	0.65	1.77	2.65	4.65	6.65	8.65	10.65	12.10	16.10	25.90	31.70
土質	0.24	0.24	0.26	0.29	0.41	0.49	0.54	0.58	0.55	0.55	0.24	1.02
施工種別	開削工法 (開閉工)						開削工法 (開閉工) L=0.0m			開削工法 (開閉工)		
先張り種別	---						(1)			(2)		
基礎工種別	---						改良土基礎			改良土基礎		
埋戻工種別	---						全面改良土埋戻し			全面改良土埋戻し		
覆工種別	---						---			---		
舗装復旧種別	---						多連舗装 (舗装厚H: t=50mm R=40 t=150mm)			交通経路優先舗装材料用厚層舗装厚H=4.8m		
舗装種別	---						---			コンクリート舗装 (G: t=100mm R=40 t=150mm) L=1.0m		
管種別	硬質塩化ビニル管											
取付管理員種別	---											
交通整理員	1人/日											
(1) LSP法1種 平均量 = 2.5m L=1.5m (2) LSP法1種 平均量 = 2.5m L=1.5m												