
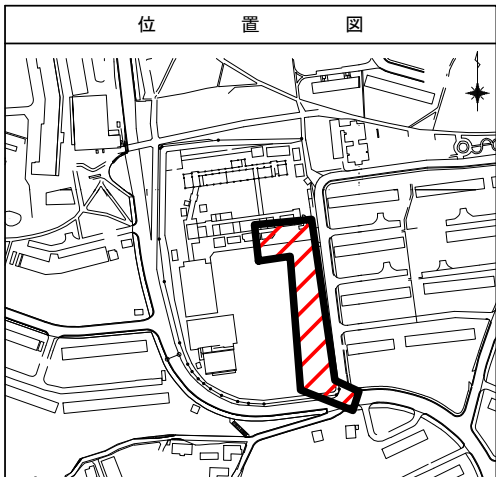


図名	平面図【左近山中学校】		
工事名	災害時下水道結式仮設トイレ下水道管整備工事(その426)		
施工場所	旭区左近山1335番地2		
縮尺	1/250(A3)	図番	1/3
路線番号	0 1 2 3 4 5 6 7 8 9 10		
地形図番号			
横浜市環境創造局			

変更図

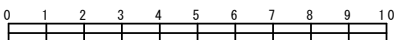

※図に示す(地中埋設)箇所については、
 地表面より7cm下げた位置に人孔蓋を設置し、
 人孔を地中に設置する箇所を示す。
 なお、人孔深については7cm計上した深さを示す。

凡 例	
	新設管渠及びます(マンホールトイレ)
	新設管渠及び第1種組立人孔
	新設管渠及び貯留弁付マンホール
	水道管切り回し
	既設污水管渠及び第1種人孔
	既設雨水管渠及び第1種人孔
	ガス管
	水道管
	埋設管(2条管)

