


令和4年度設計図(排除方式 分 流)
図 名 オフセット図
工事件名 災害時下水直結式仮設トイレ用 下水道整備工事(その404)
施工場所 戸塚区戸塚町2790番地3
縮 尺 1/300 図 番 1/2
路線番号 0 1 2 3 4 5 6 7 8 9
地形図番号 148-18
横浜市環境創造局

オフセット図 S=1/300

【南戸塚小学校】

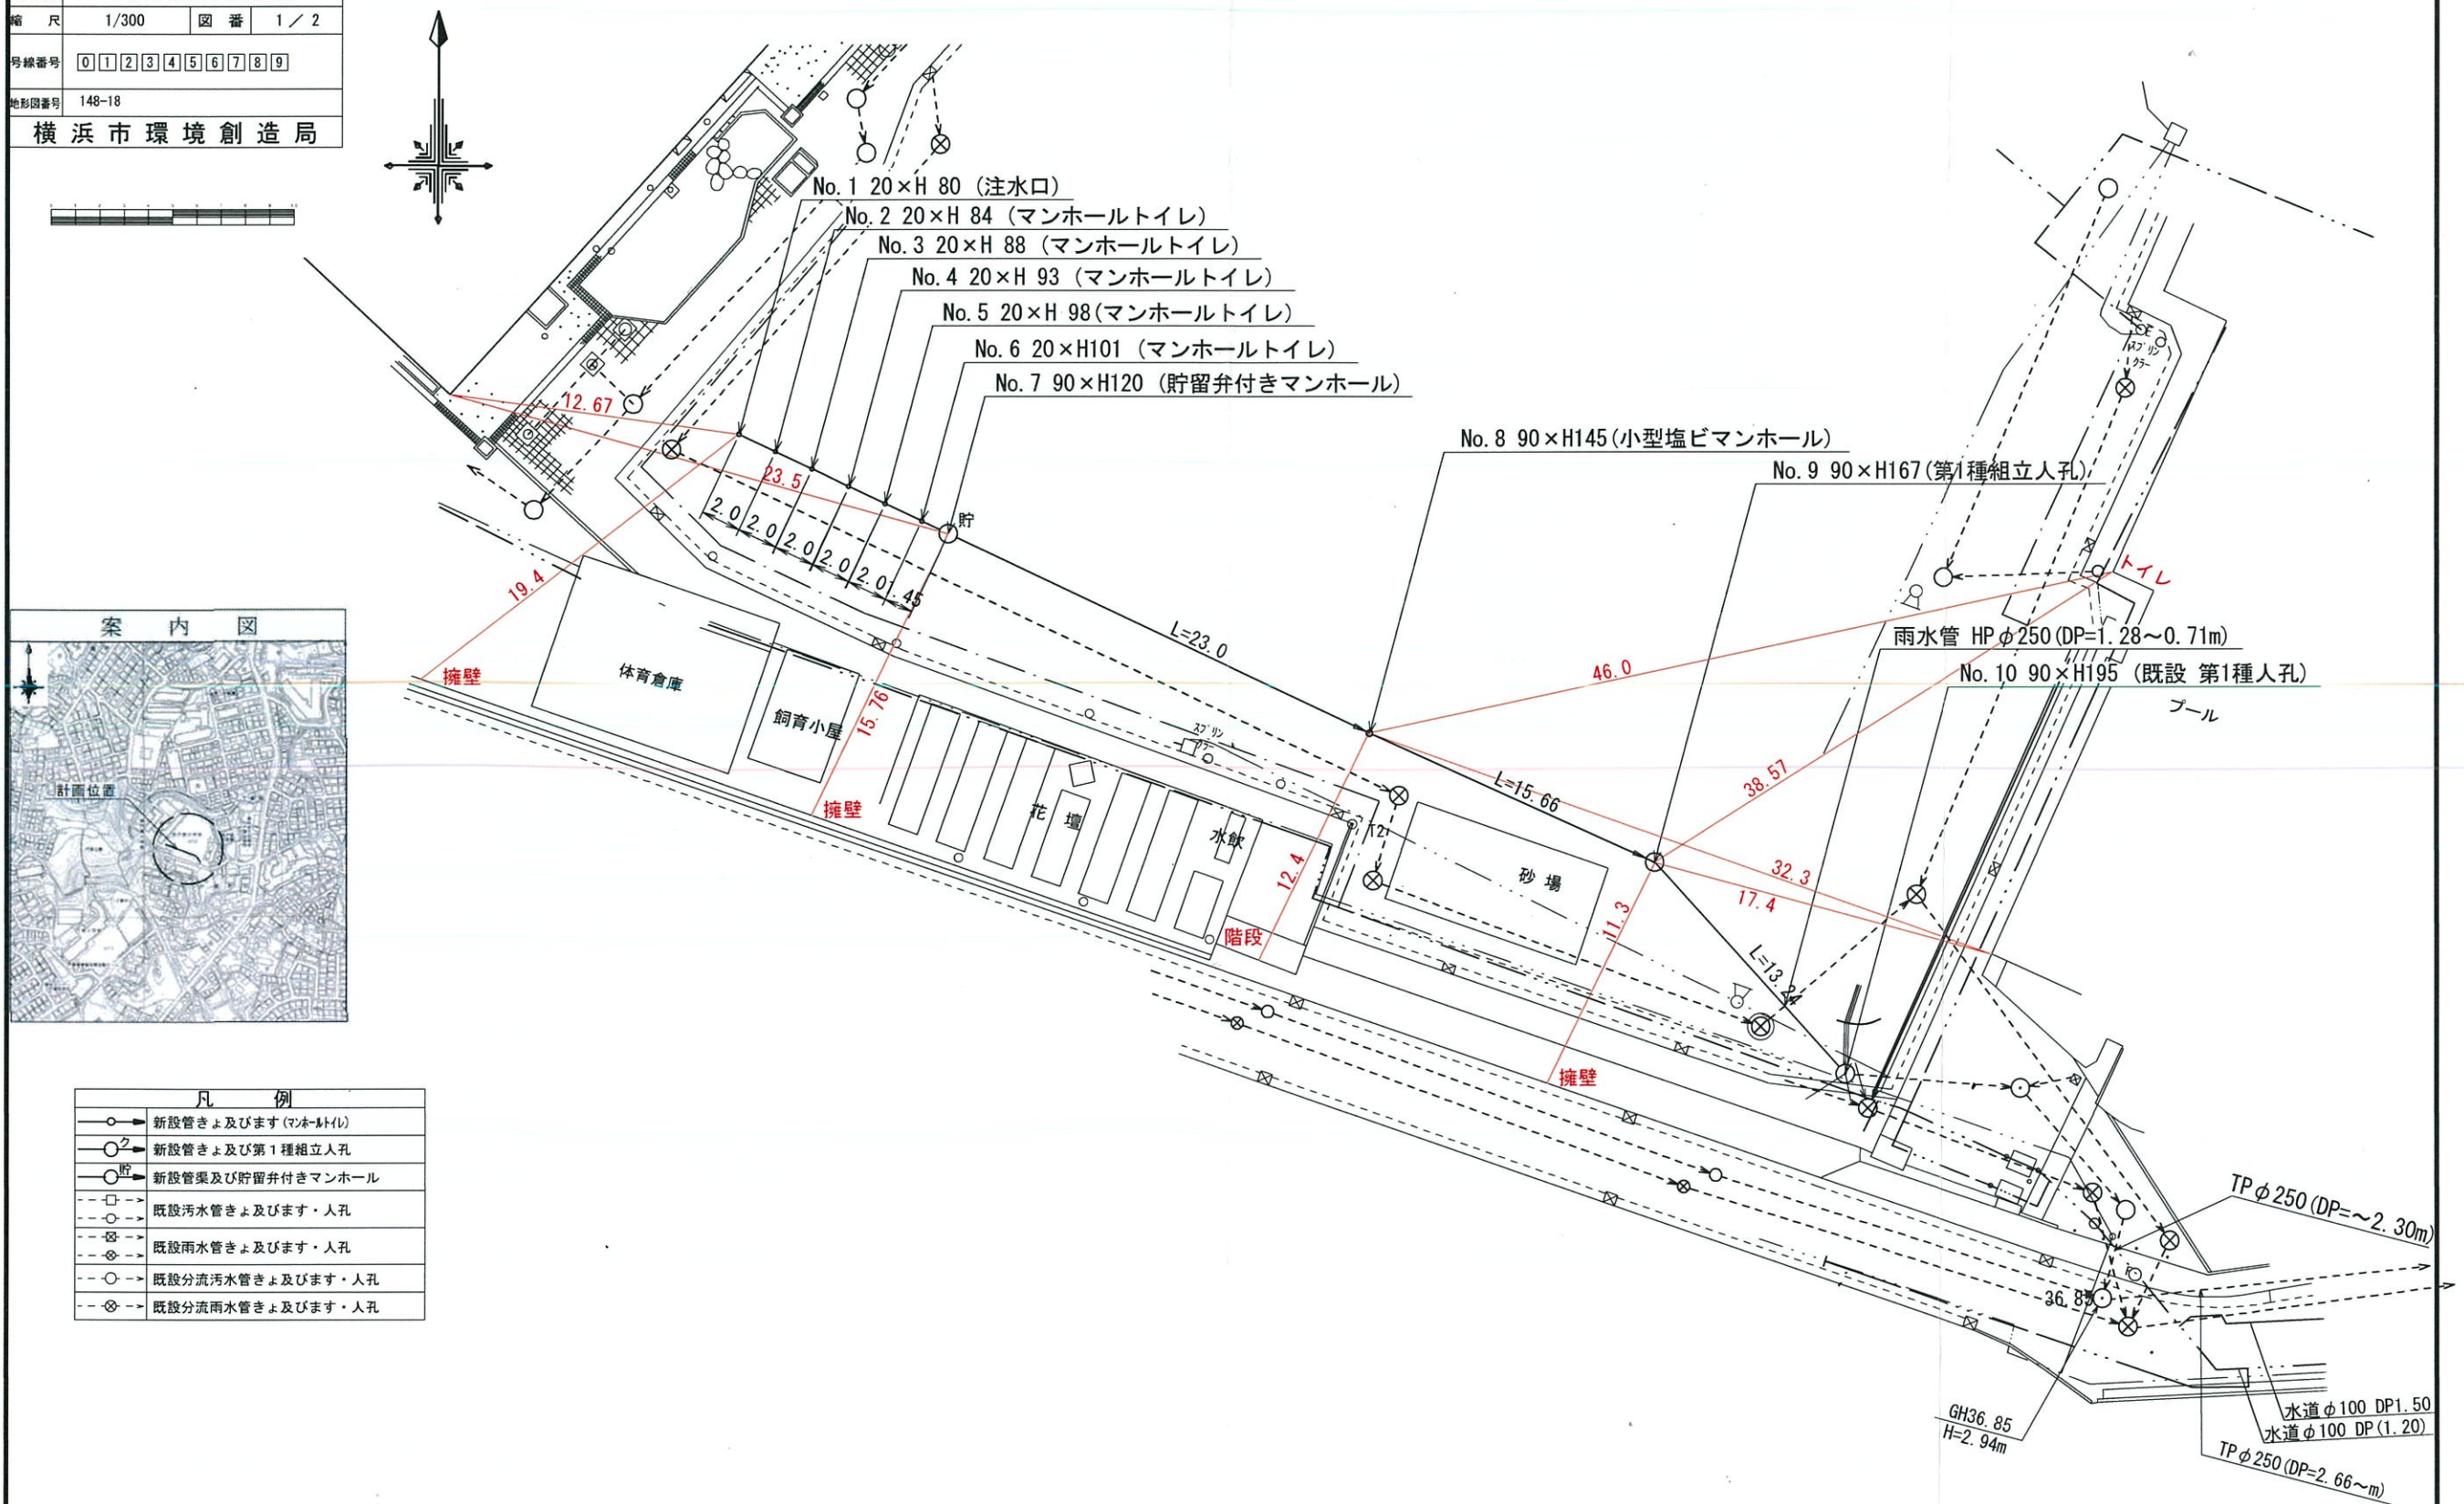


凡 例	
○→	新設管きよびます(マンホール)
○→	新設管きよび第1種組立人孔
○→	新設管渠及び貯留弁付きマンホール
---○---	既設汚水管きよびます・人孔
---○---	既設雨水管きよびます・人孔
---○---	既設分流汚水管きよびます・人孔
---○---	既設分流雨水管きよびます・人孔

令和4年度設計図（排除方式 分 流）
図 名 仮設トイレ標準構造図
工事件名 災害時下水道経路仮設トイレ用 下水道整備工事（その404）
施工場所 戸塚区戸塚町2790番地3
縮 尺 図 示 図 番 参 1
号線番号 0 1 2 3 4 5 6
地形図番号 148-18
横浜市環境創造局


仮設トイレ標準構造図 S=1/50 (参考図)

【南戸塚小学校】

縦断図

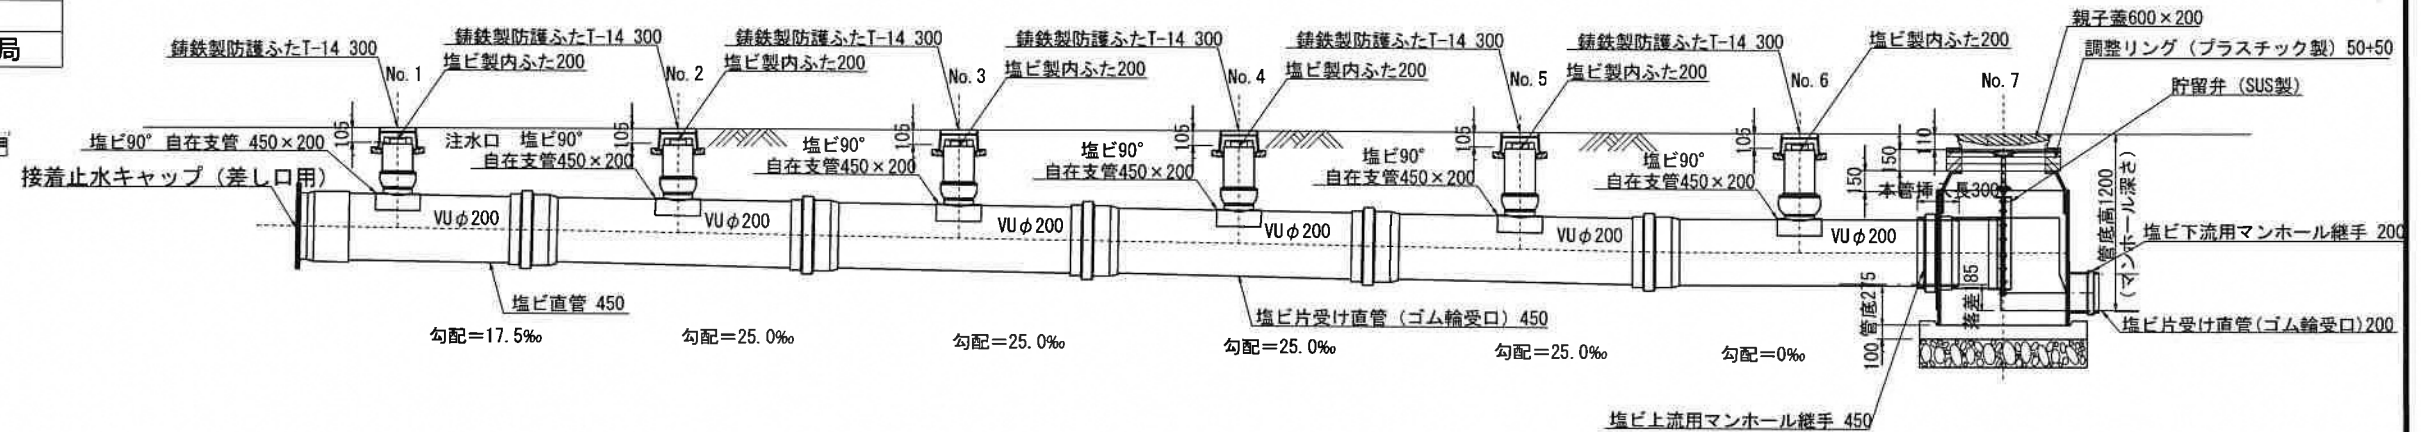


平面図

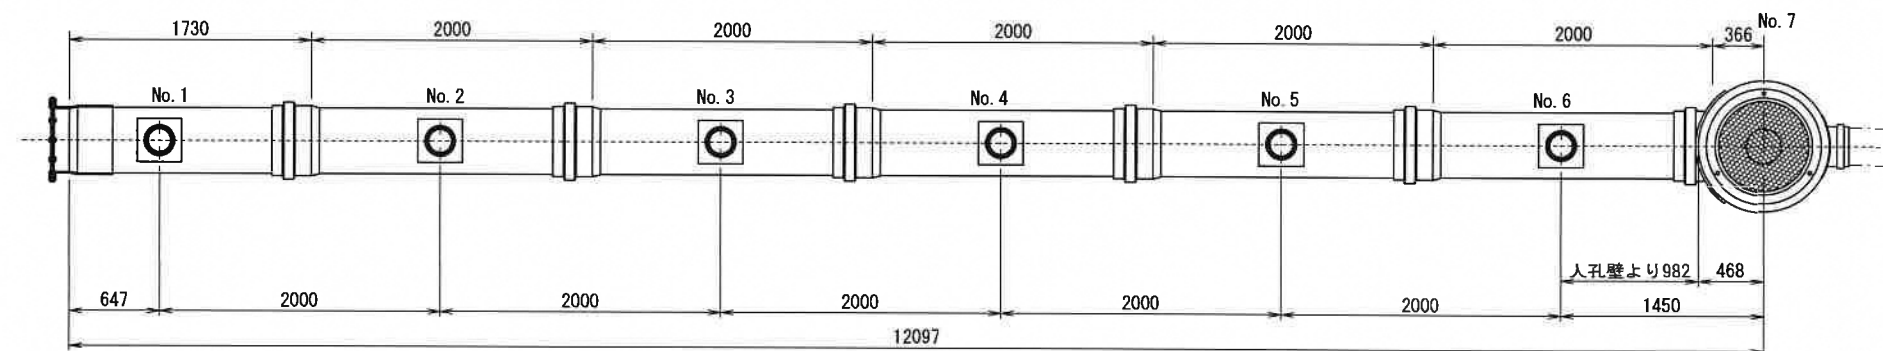


看板設置図(参考図) S=1/25

※ 使用する部材については図面表記と同等品とする。

正面図

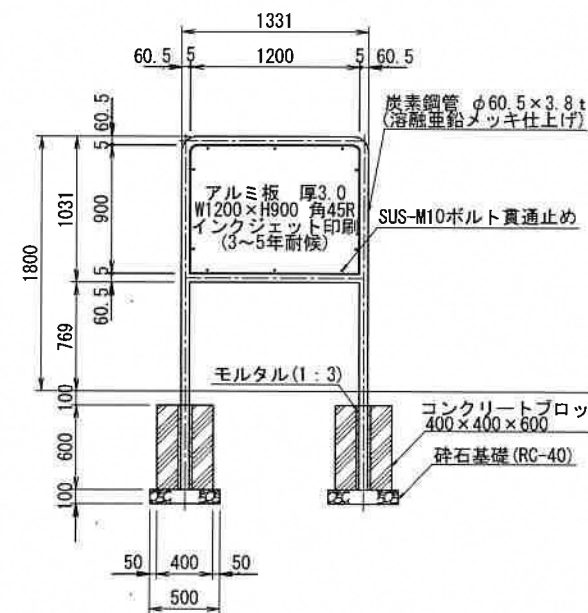

背面図

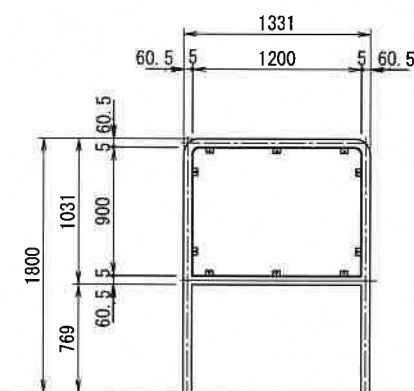

側面図

