



## 高島第二ポンプ場竣工図

---

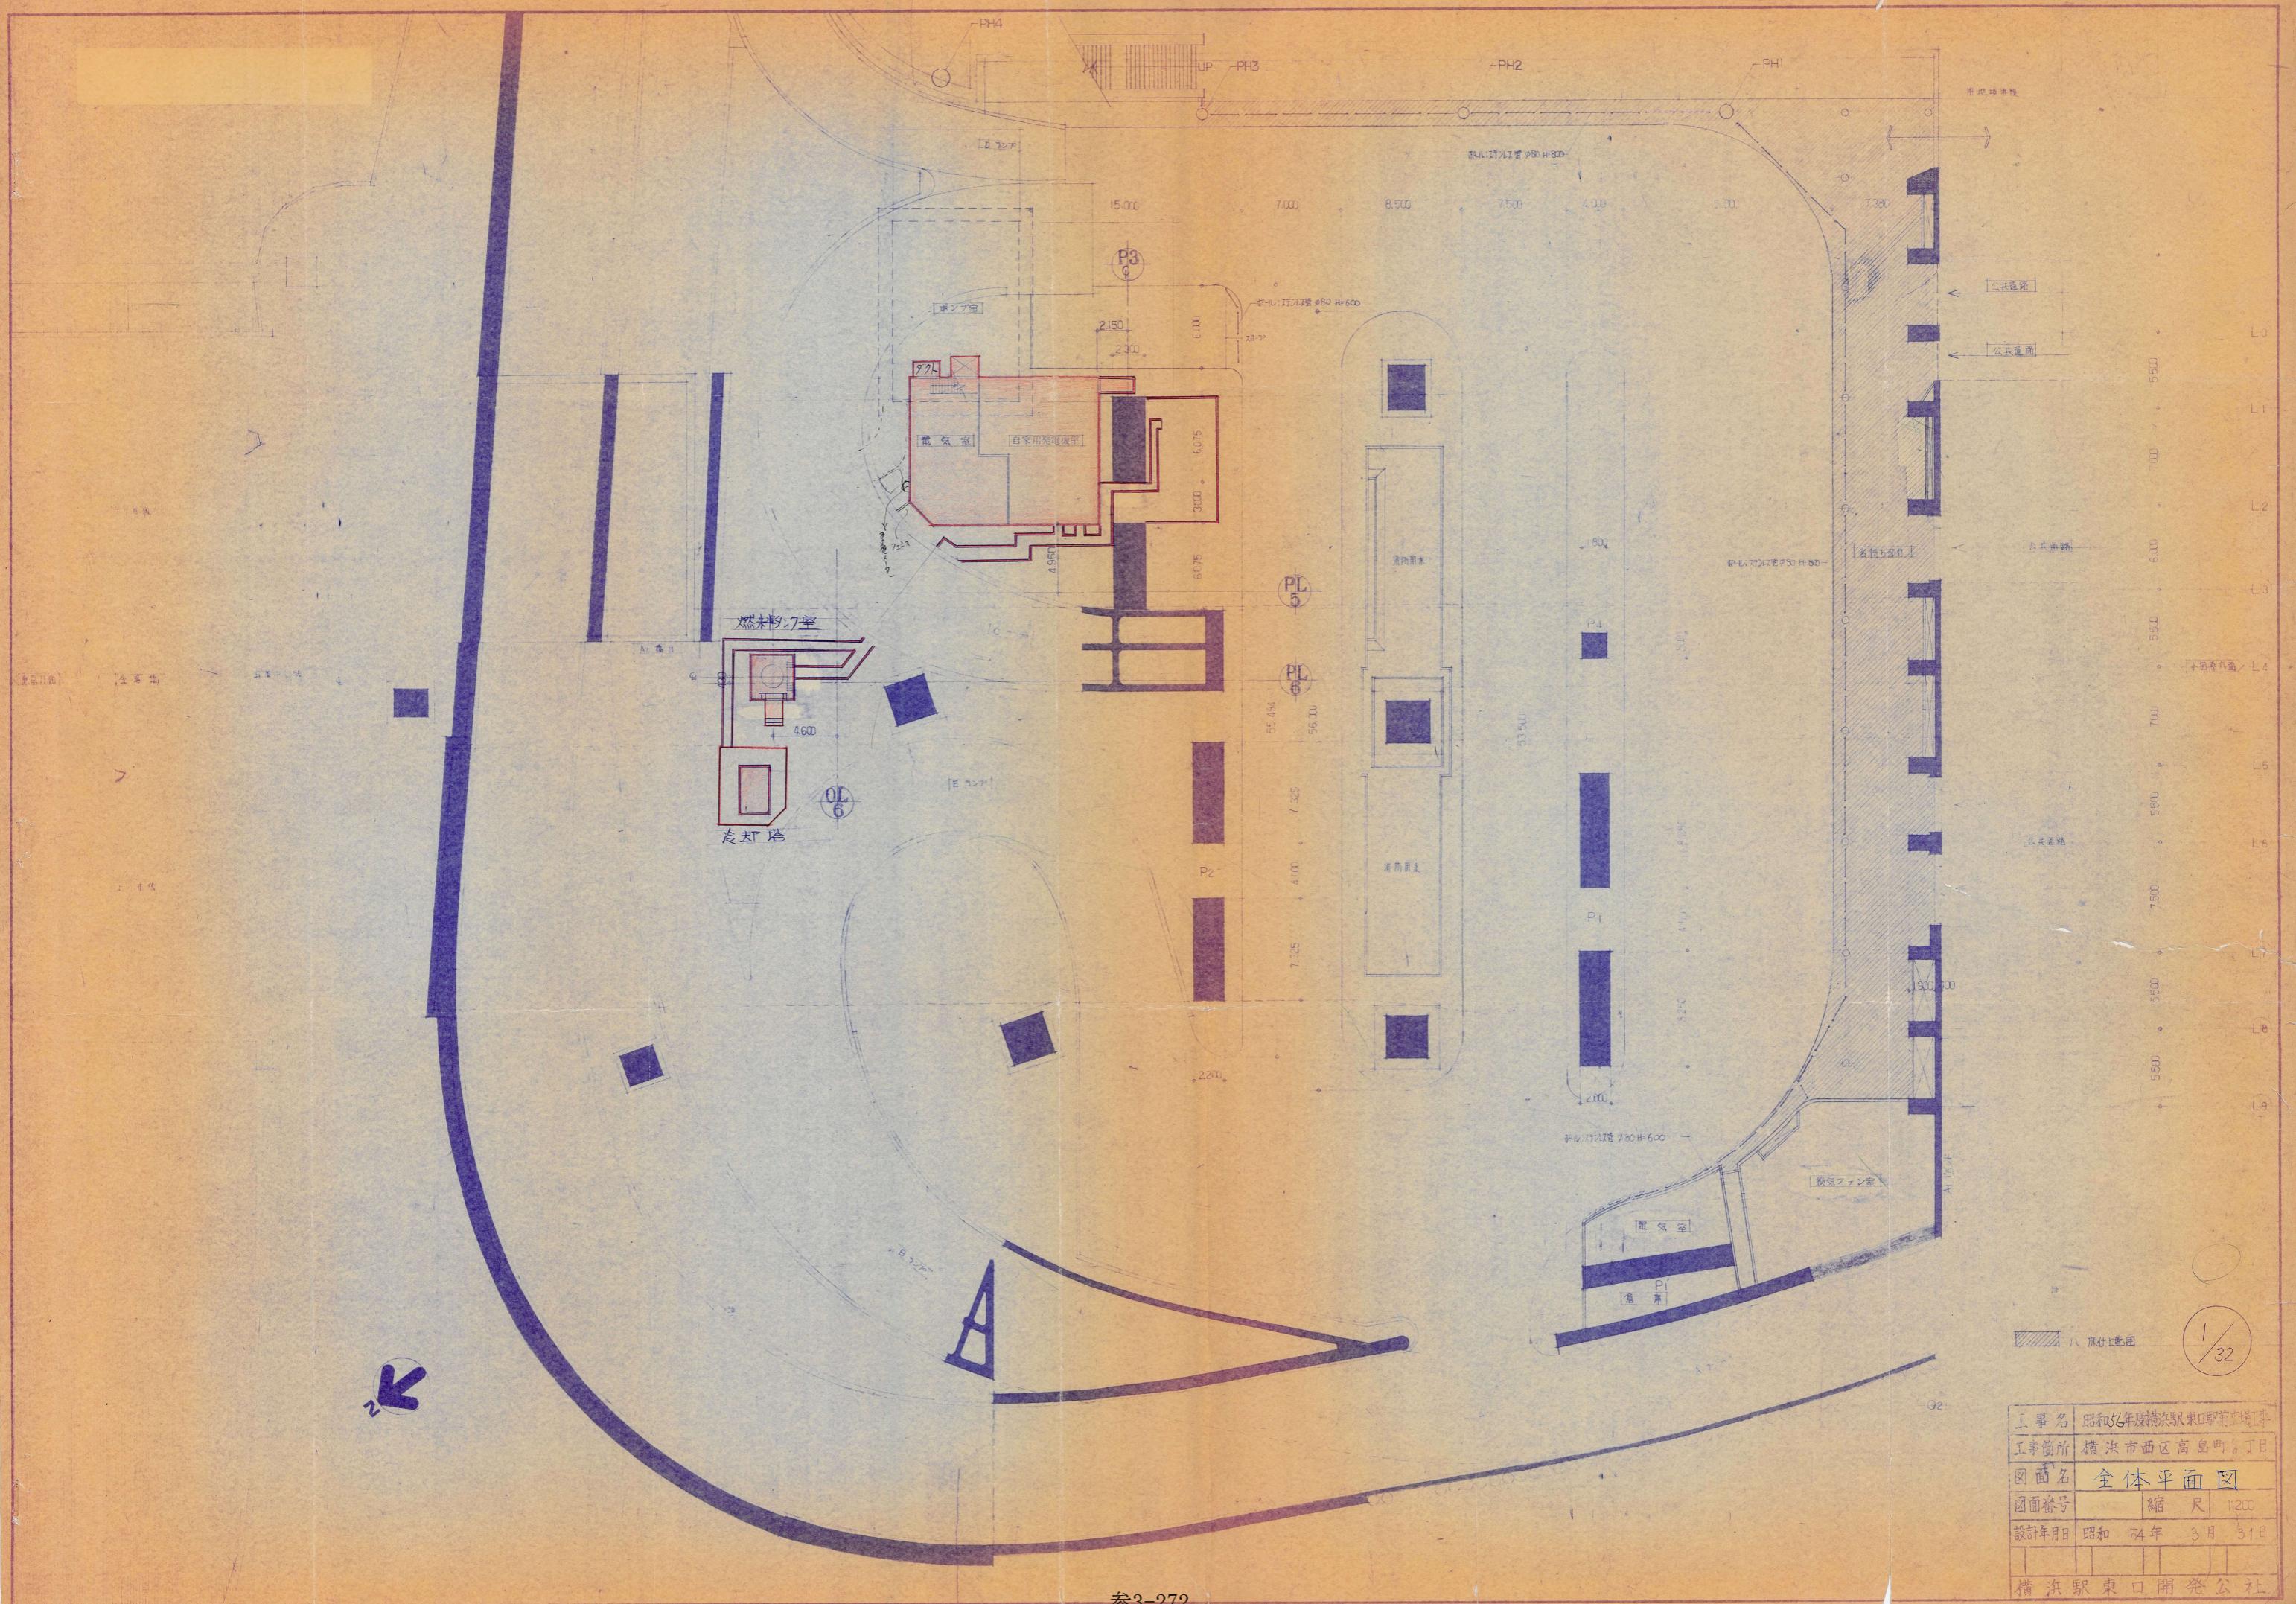

建築概要

地域地区	商業地域 防火地域
敷地面積	
用途	燃料タンク室
建築面積	147.53 m <sup>2</sup>
延床面積	283.43 m <sup>2</sup>
構造概要	鉄骨造
軒高	自家用発電機室 4.62m 電気室 3.12m
工期	着工 昭和 54年 4月 竣工 昭和 54年 6月
工事範囲	建築工事、機械設備工事、衛生設備工事、電気設備工事、機械設備工事
引渡工事	

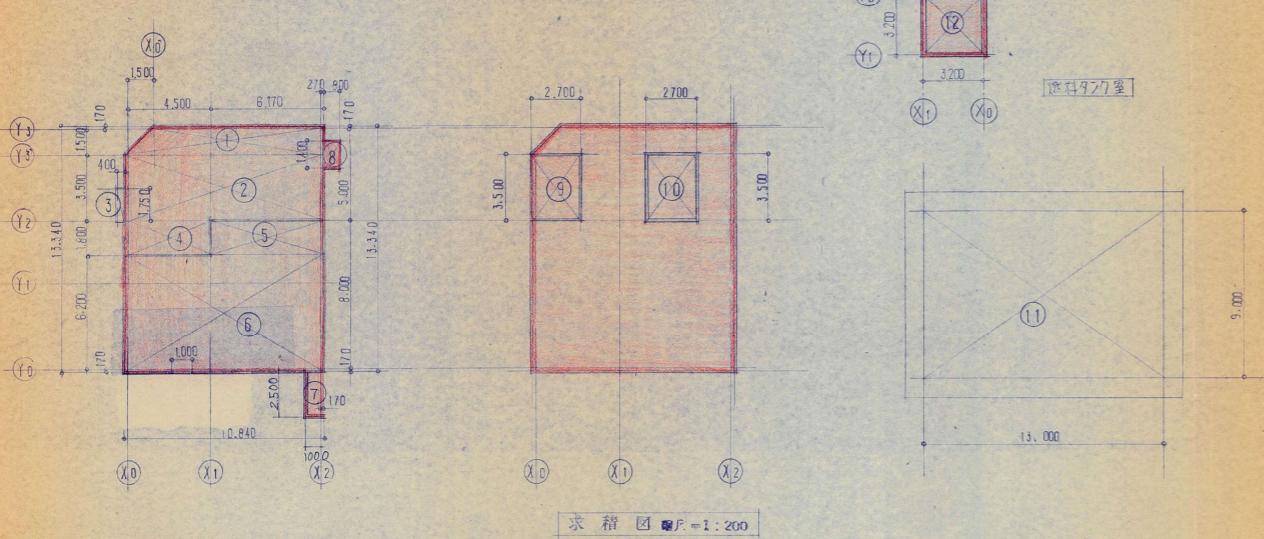

面積計算表

箇所	No.	計算式	計(②)
電気室	①	$(6.17 + 10.84) \times 1.57$	16.71
	②	$1.5 \times 10.84$	15.94
	④	$1.8 \times 4.67$	8.41
	①+②+④		63.06
自家用発電機室	⑤	$1.8 \times 6.17$	11.0
	⑥	$6.37 \times 10.84$	69.05
	⑤+⑥		80.15
ハロゲン灯置場	⑦	$2.5 \times 1$	2.50
D.S.E.P.S	⑧③	$1.4 \times 0.8$ (⑧) $1.75 \times 0.4$ (③)	1.82
合計			147.53
ファンルーム	⑨⑩	$[3.5 \times 2.7] + [3.5 \times 2.7]$	18.90
ポンプ室	⑪	$9 \times 13$	117.0
延床面積			283.43

燃料タンク室 (12)  $5.2 \times 5.2$  10.24

外部仕上表

外壁: 下地: 石膏セメント複合板 31% 表面: 化粧石セメント瓦  
屋根: ティアラートV型 T=6, コンクリートスラブ 40%, 油漆鋼板 30%, シート防水 2%  
床: 鋼板 1.6 mm F.P.  
天井: 旗面漆喰層 の 100  
建具: ドア: 鋼板 1.6 mm F.P., 窓: 鋼網硝子 6.8% (Fix),

ファンルーム: 鋼板 3.2 mm F.P. (リフリ, 鋼板 1.6 mm F.P.)  
機場子: 15門  
換気扇: 3台 扇葉 1.7 m F.P.


内部仕上表

室名	床	巾木	H	壁	塗装	天井	備考
自家用発電機室	シングルコンクリート金型仕上	モルタル金型仕上	300	石綿板 T=6	OP	ティアラートV型 1.6 mm	梁下有効高さ 4.200
						自立柱直付 ⑦ 30%	ボルト直付 4.050





(B2)	全上	全上	全上
階段	モルタル金型仕上 ⑦ 30%		手摺, 手摺平: H-60x30x16 F.P. 1329x70, 青銅 1.97ミリ

燃料タンク室 外部仕上表


外壁	屋根	建具
モルタル打貼切下地, 塗化粧	モルタル打貼切下地, 油漆鋼板	ドア: 鋼板 1.6 mm F.P.
内部仕上表	床	巾木
防水モルタル金型仕上	全上	H 500
		コンクリート打放ソーマス
		—
		コンクリート打放ソーマス
		壁: 一部コンクリートプロック張り

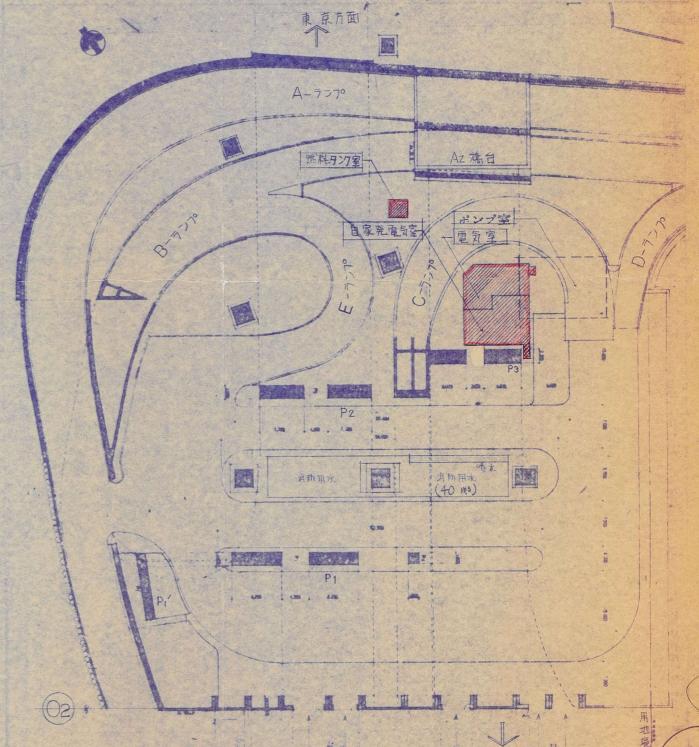


工事名: 昭和54年度横浜駅東口駅前広場工事  
工事箇所: 横浜市西区高島町2丁目  
図面名: 自家用発電機室・ポンプ室・電気室・建蔽塀等  
図面番号: 31/44 縮尺: 1/200, 1/600  
設計年月日: 昭和 54 年 3 月 31 日  
横浜駅東口開発公社

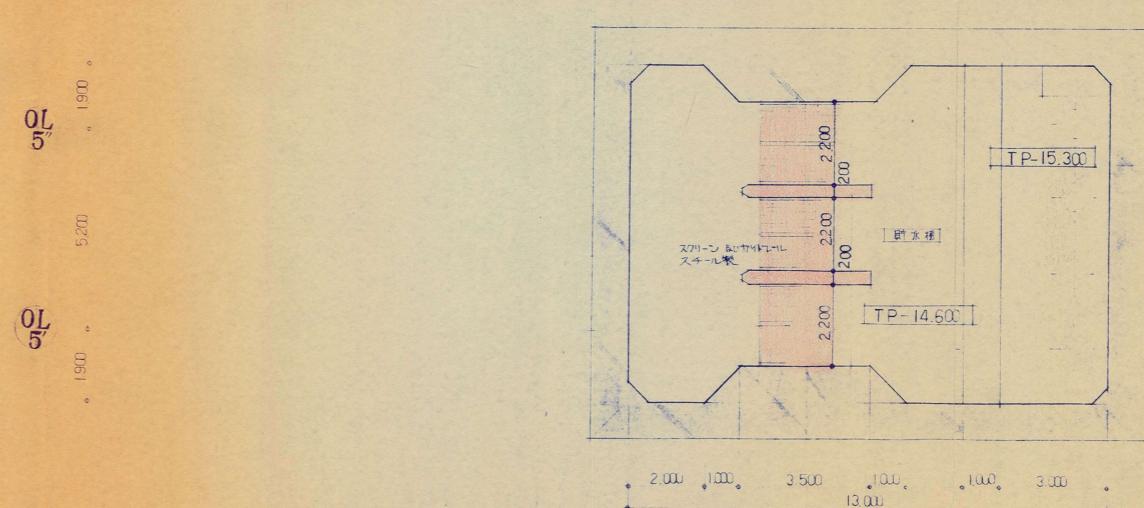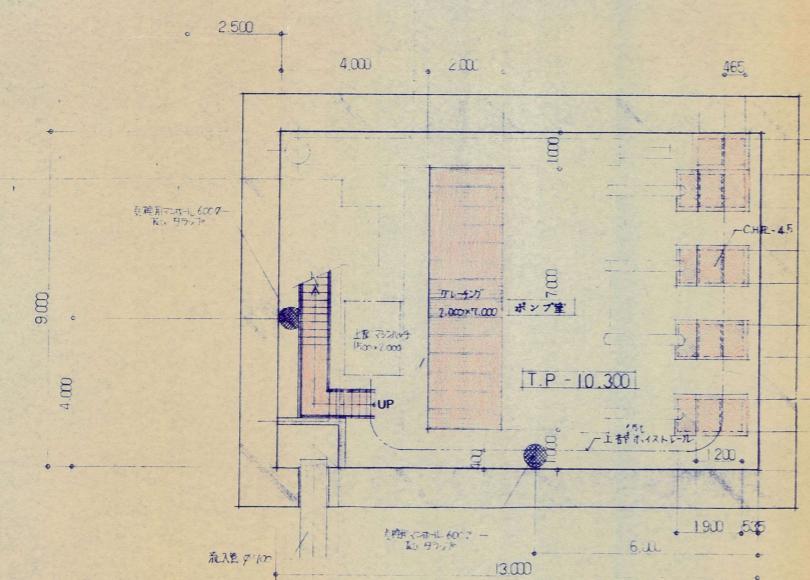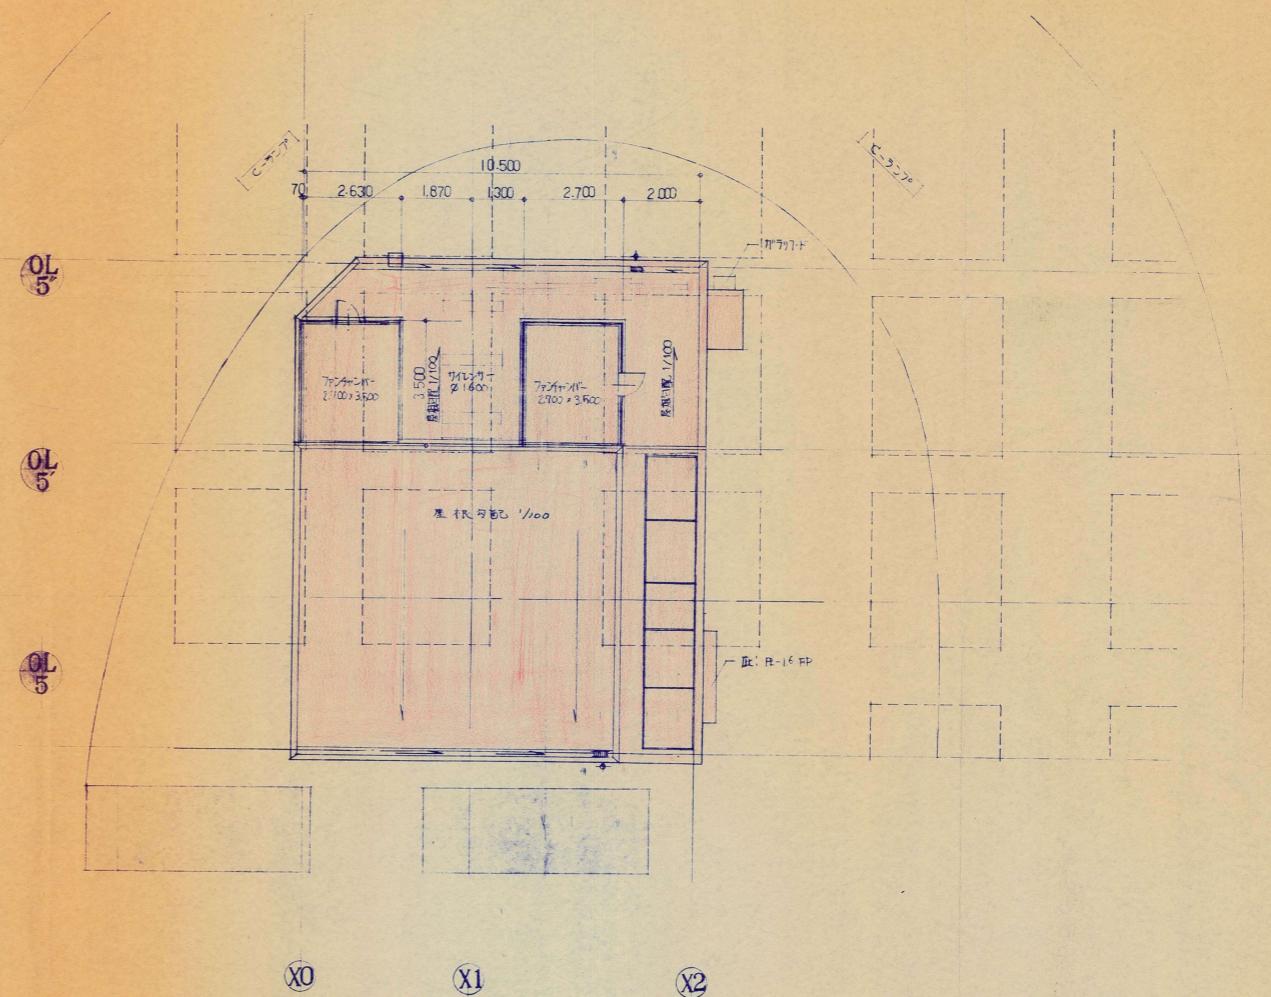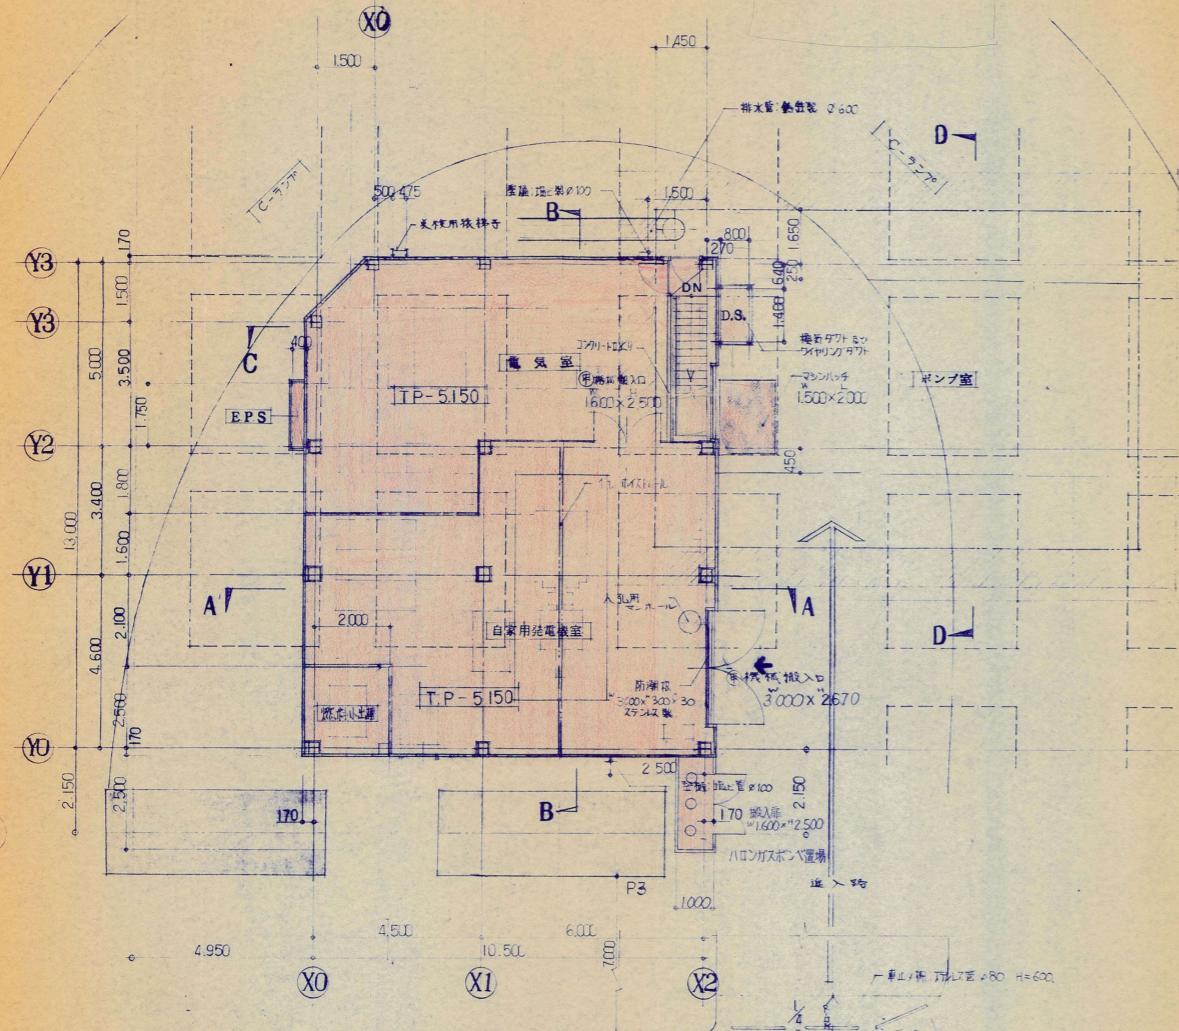


工事名	昭和53年度横浜駅東口駅前広場工事
工事箇所	横浜市西区高島町2丁目
図面名	稼用機器機室 電気室、ポンプ室 平面図
図面番号	32/44
縮尺	1/100
設計年月日	昭和 54 年 3 月 31 日
備考	土木工事 甲種防火戸 3/32

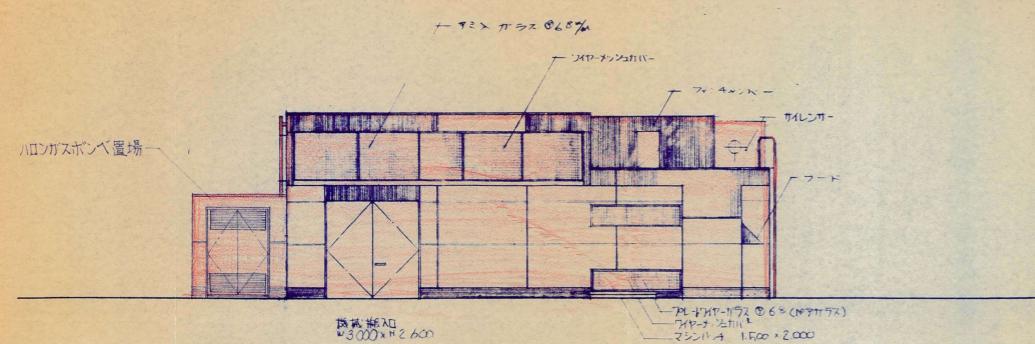


南東立面圖

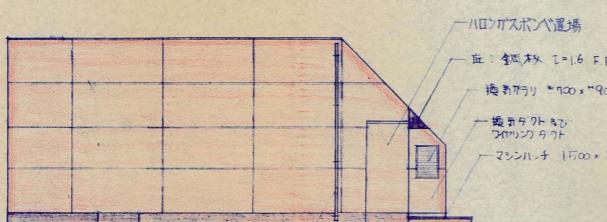

南西 立面図  $縮尺=1:100$

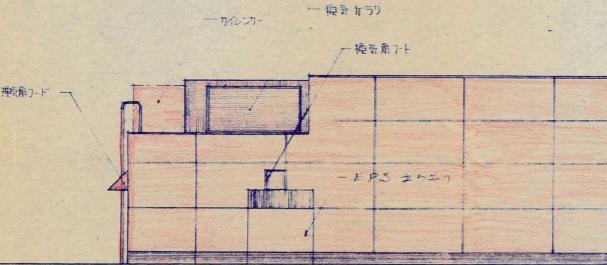

北西 立面圖 檢尺=1:100

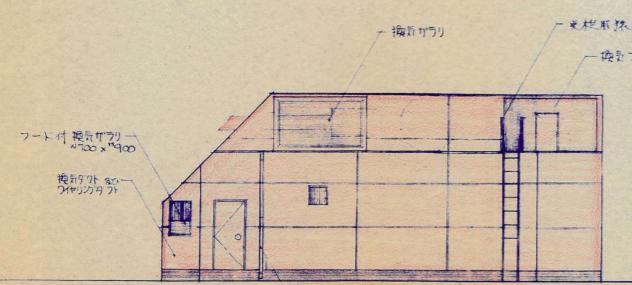


北東立面圖

建 具 表

建具番号

SC SW SC SW スキル加算、スキルハイメガシ窓 S-1

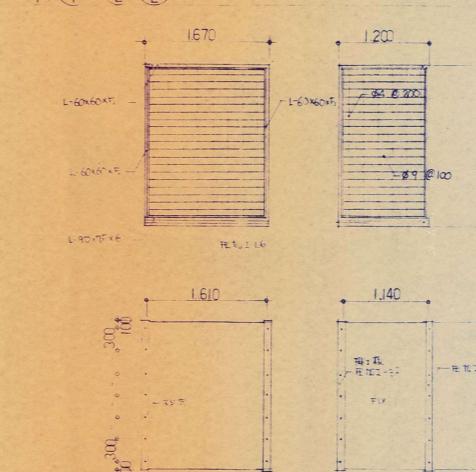

名鑑料込上子物考  
室數材見仕硝附備  
屬金  
建具番号

自家用電動機室	スライド	スライド
4 L-600X600mm L-400X500mm	4 2.9 @ 100 0.4 @ 200	1 R-32
60		
SC 3 (SW) 3	スライドドア B5 11x 約 30cm	S=1/50 SD 1 - 2スライド扉

自家用発電機

電気室

SD 2

SW 3

SD 1 SW 1

SD 1 SW 1

SC 2 SW 2

SC 1 SW 1

SC 1 SW 1

SD 3

小江戸 小電場

## キープラン

建具番号  
圖法寸  
名畫科込上子物考  
室教材見仕硝附備  
建具番号

スチール筋筋土基礎 #77シンドア

$S=1/50$  SD

スチール筋筋土基礎 #77シンドア

$S=1/50$

1600 2500

900

500

1350

1500

40 400 400 400

900

ハロウ取扱い注意場所

1.6%

40 耐震区間 100

F.F.

スチール筋筋土基礎

1.6%

40 耐震区間 100

F.F.

フランジ 175φCJ22、空筋付鋼  
甲不鏽防火材

丁本 シンスター本体部(鉄) 基礎取扱

SD S=1/50



姿 図



名鑑料込上子参考  
室數材見仕硝附備


F.P.

工事名	昭和53年度横浜駅東口駅前広場工事		
工事箇所	横浜市西区高島町2丁目		
図面名	自家用発電機室、電気室立面図、建具表		
図面番号	33 / 44	縮尺	1/100 1/50
設計年月日	昭和 54 年 3 月 31 日		
横浜駅東口開発公社			



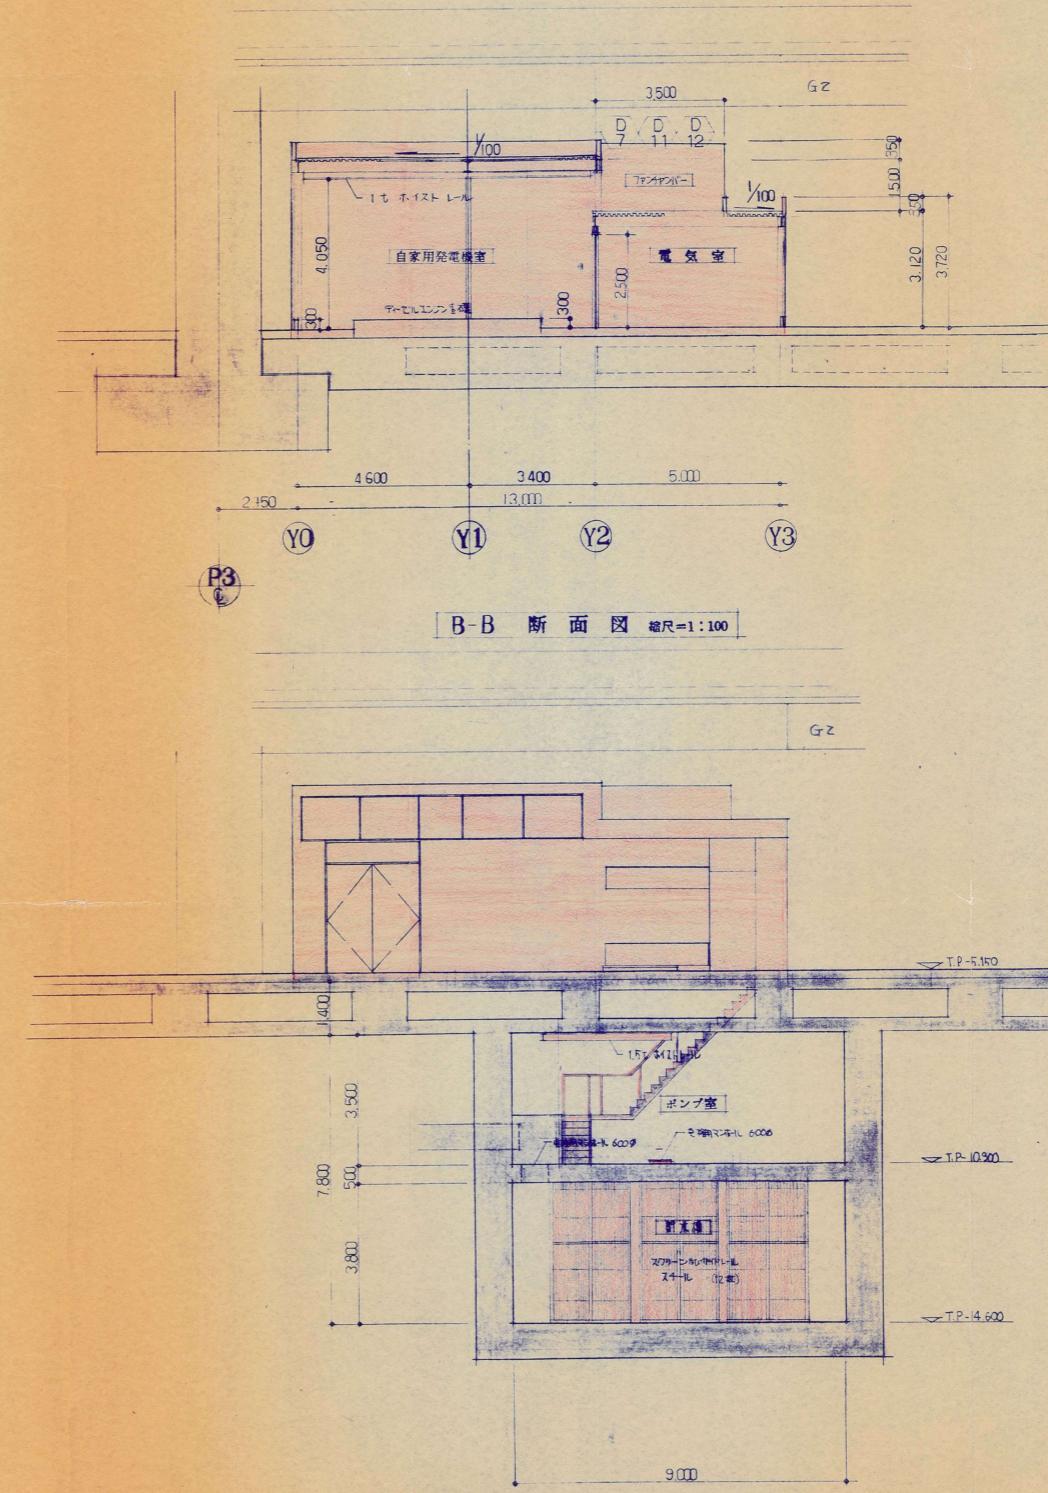
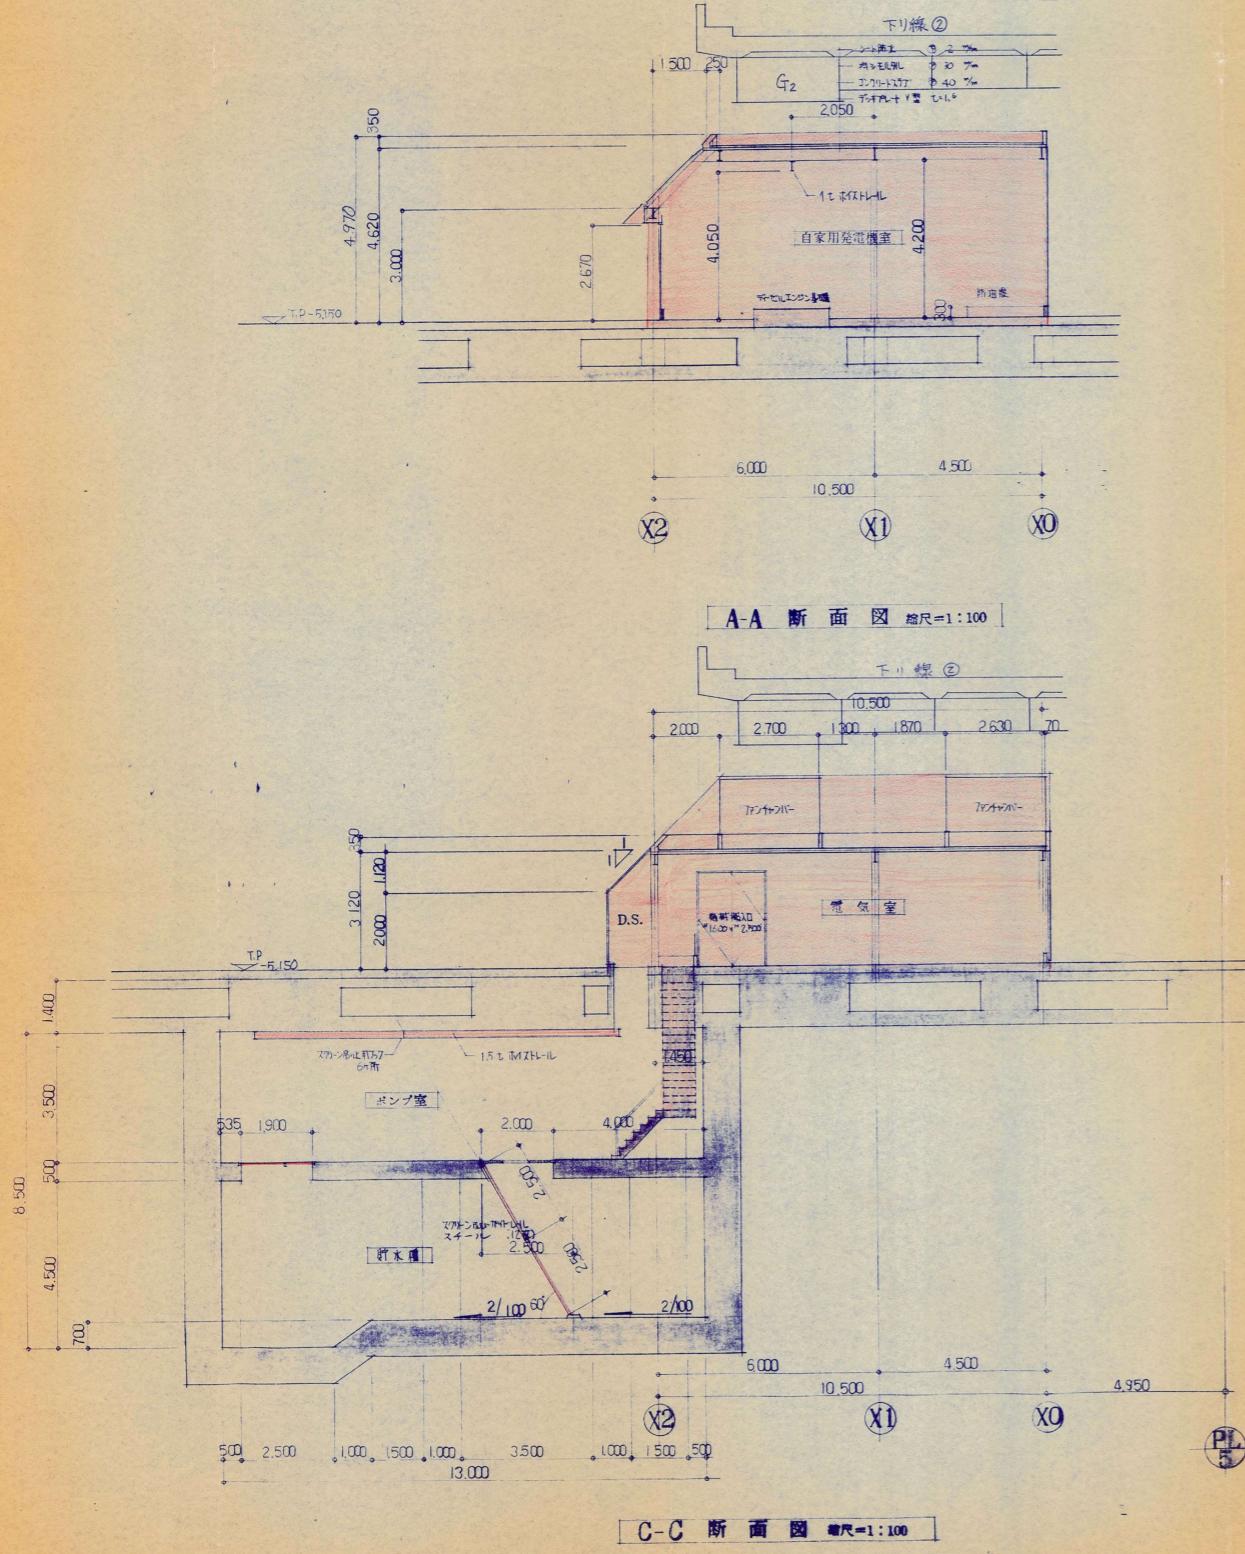


工事名	昭和53年度横浜駅東口駅前広場工事		
工事箇所	横浜市西区高島町2丁目		
図面名	自家用発電機室、換気室、JR構内 断面図		
図面番号	34 / 44	縮 尺	1/100
設計年月日	昭和 54 年 3 月 31 日		
横浜駅東口開発公社			

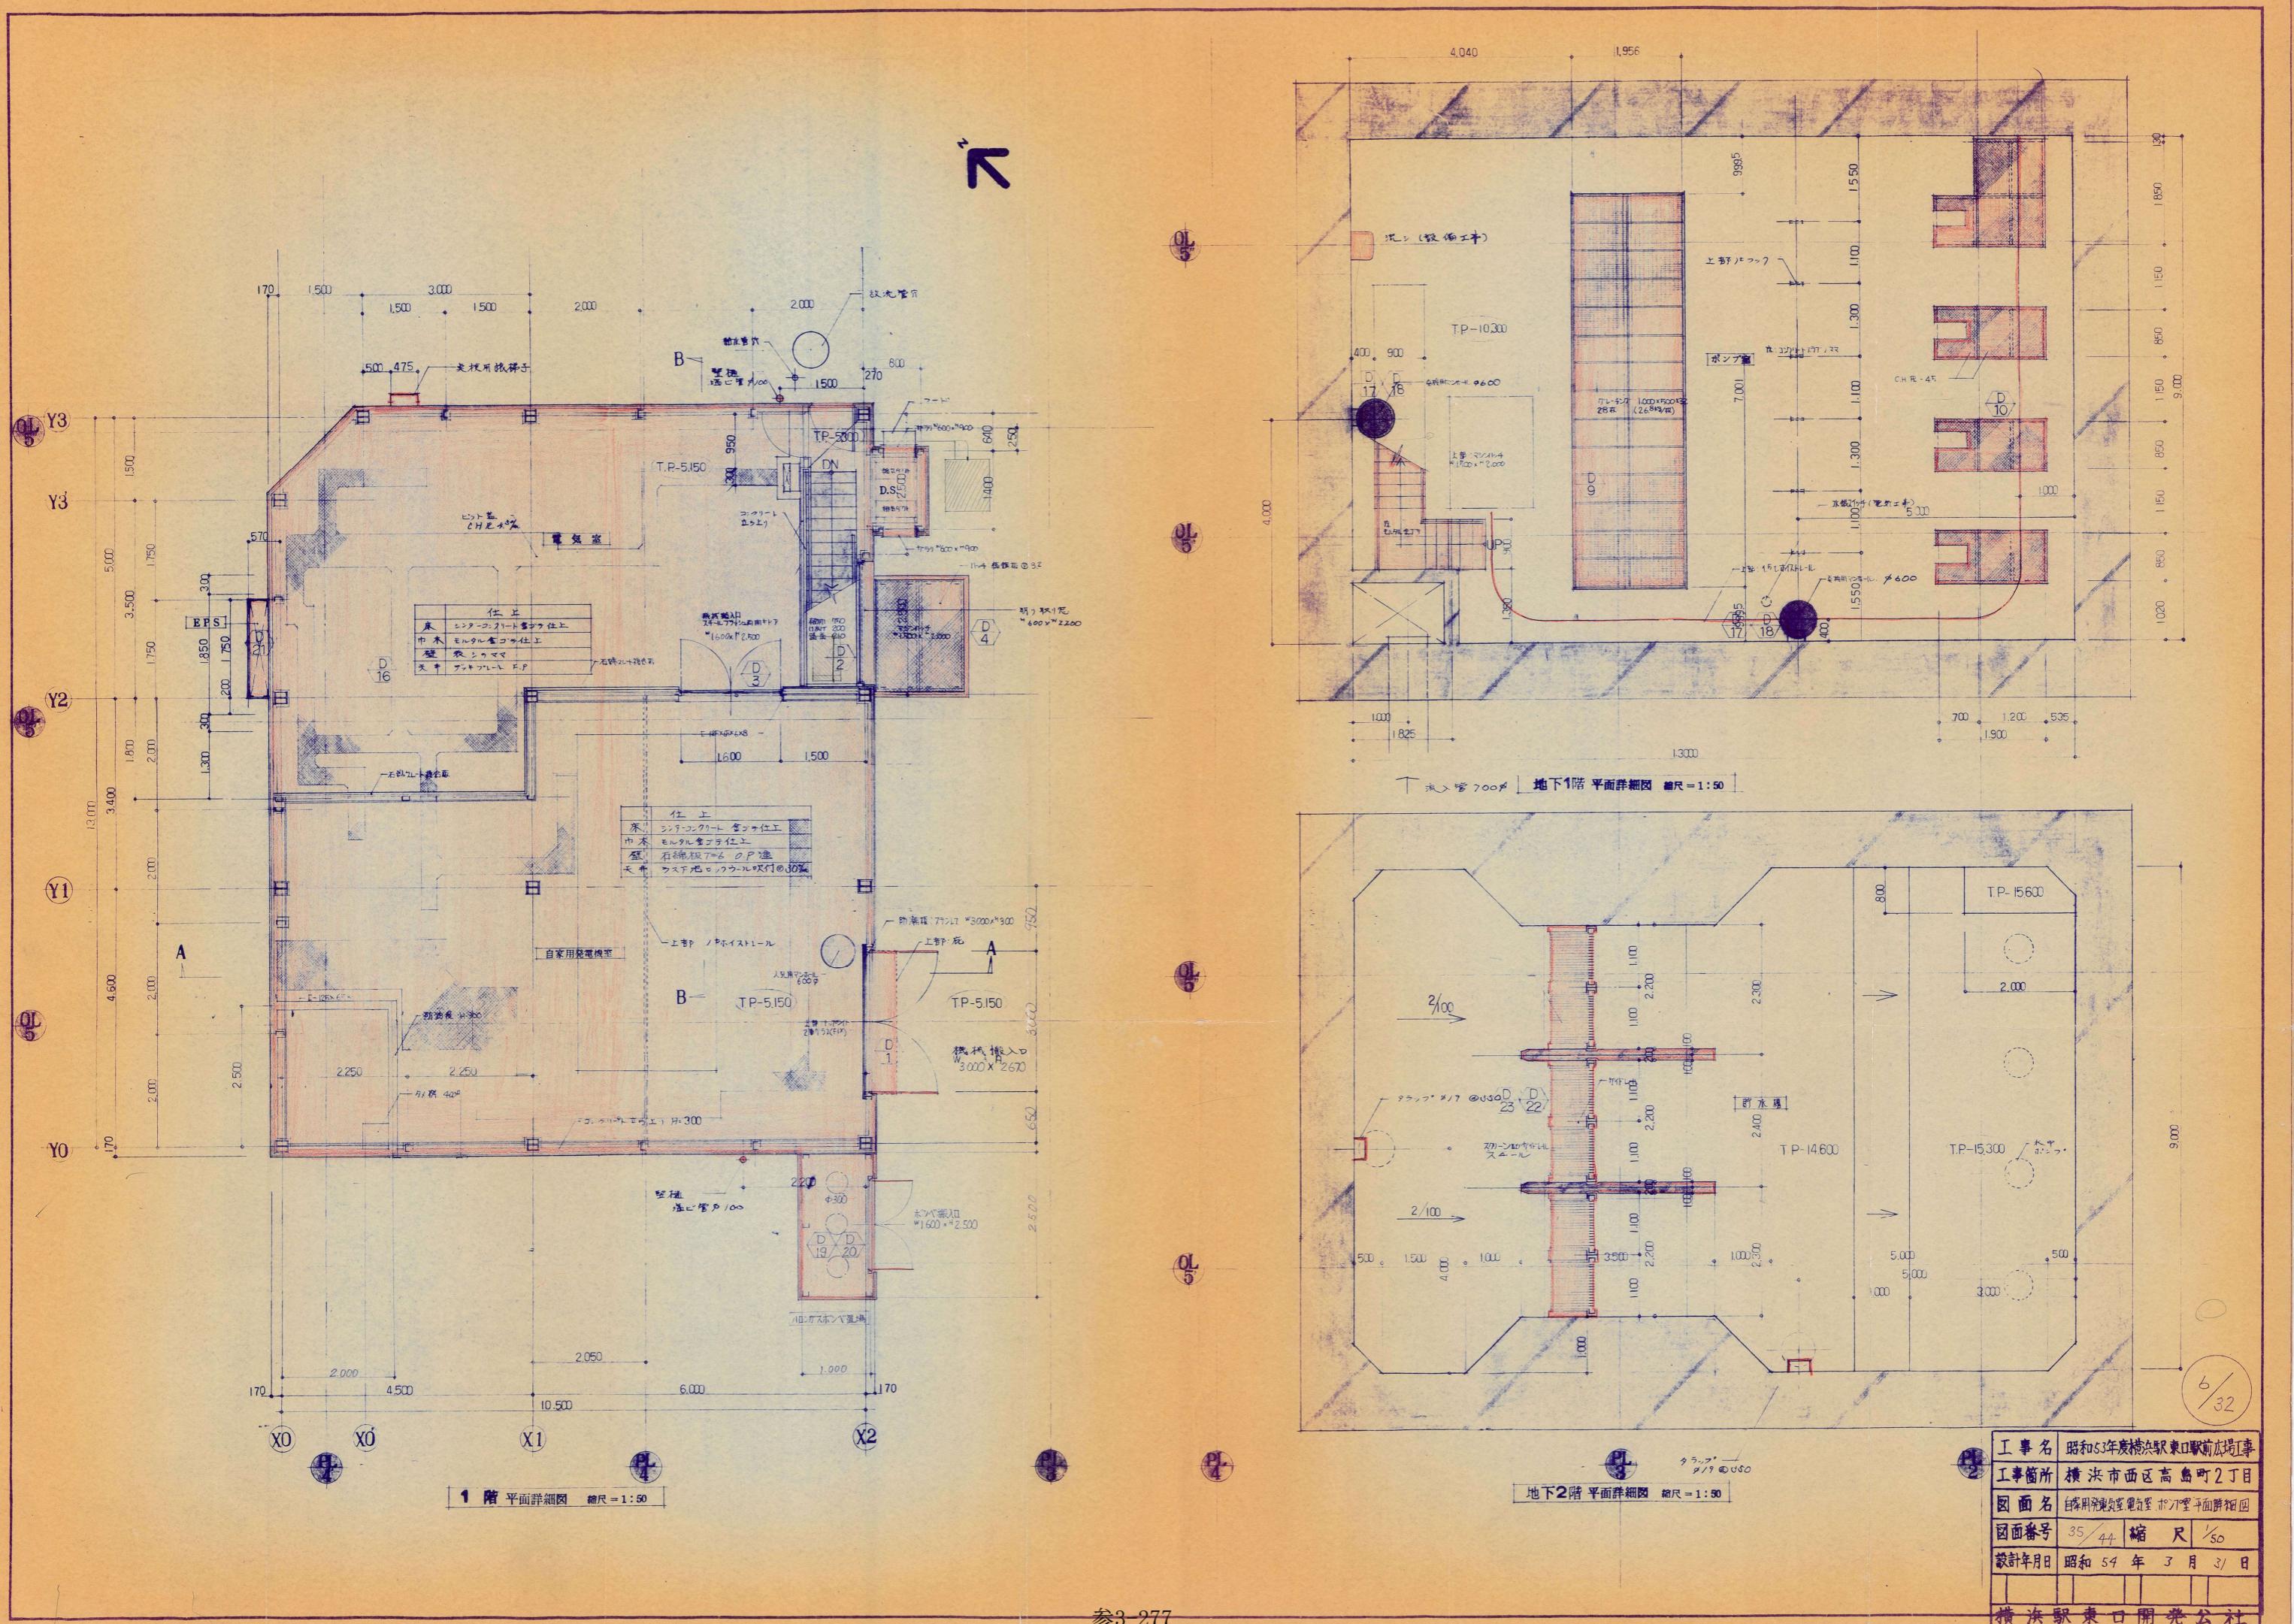


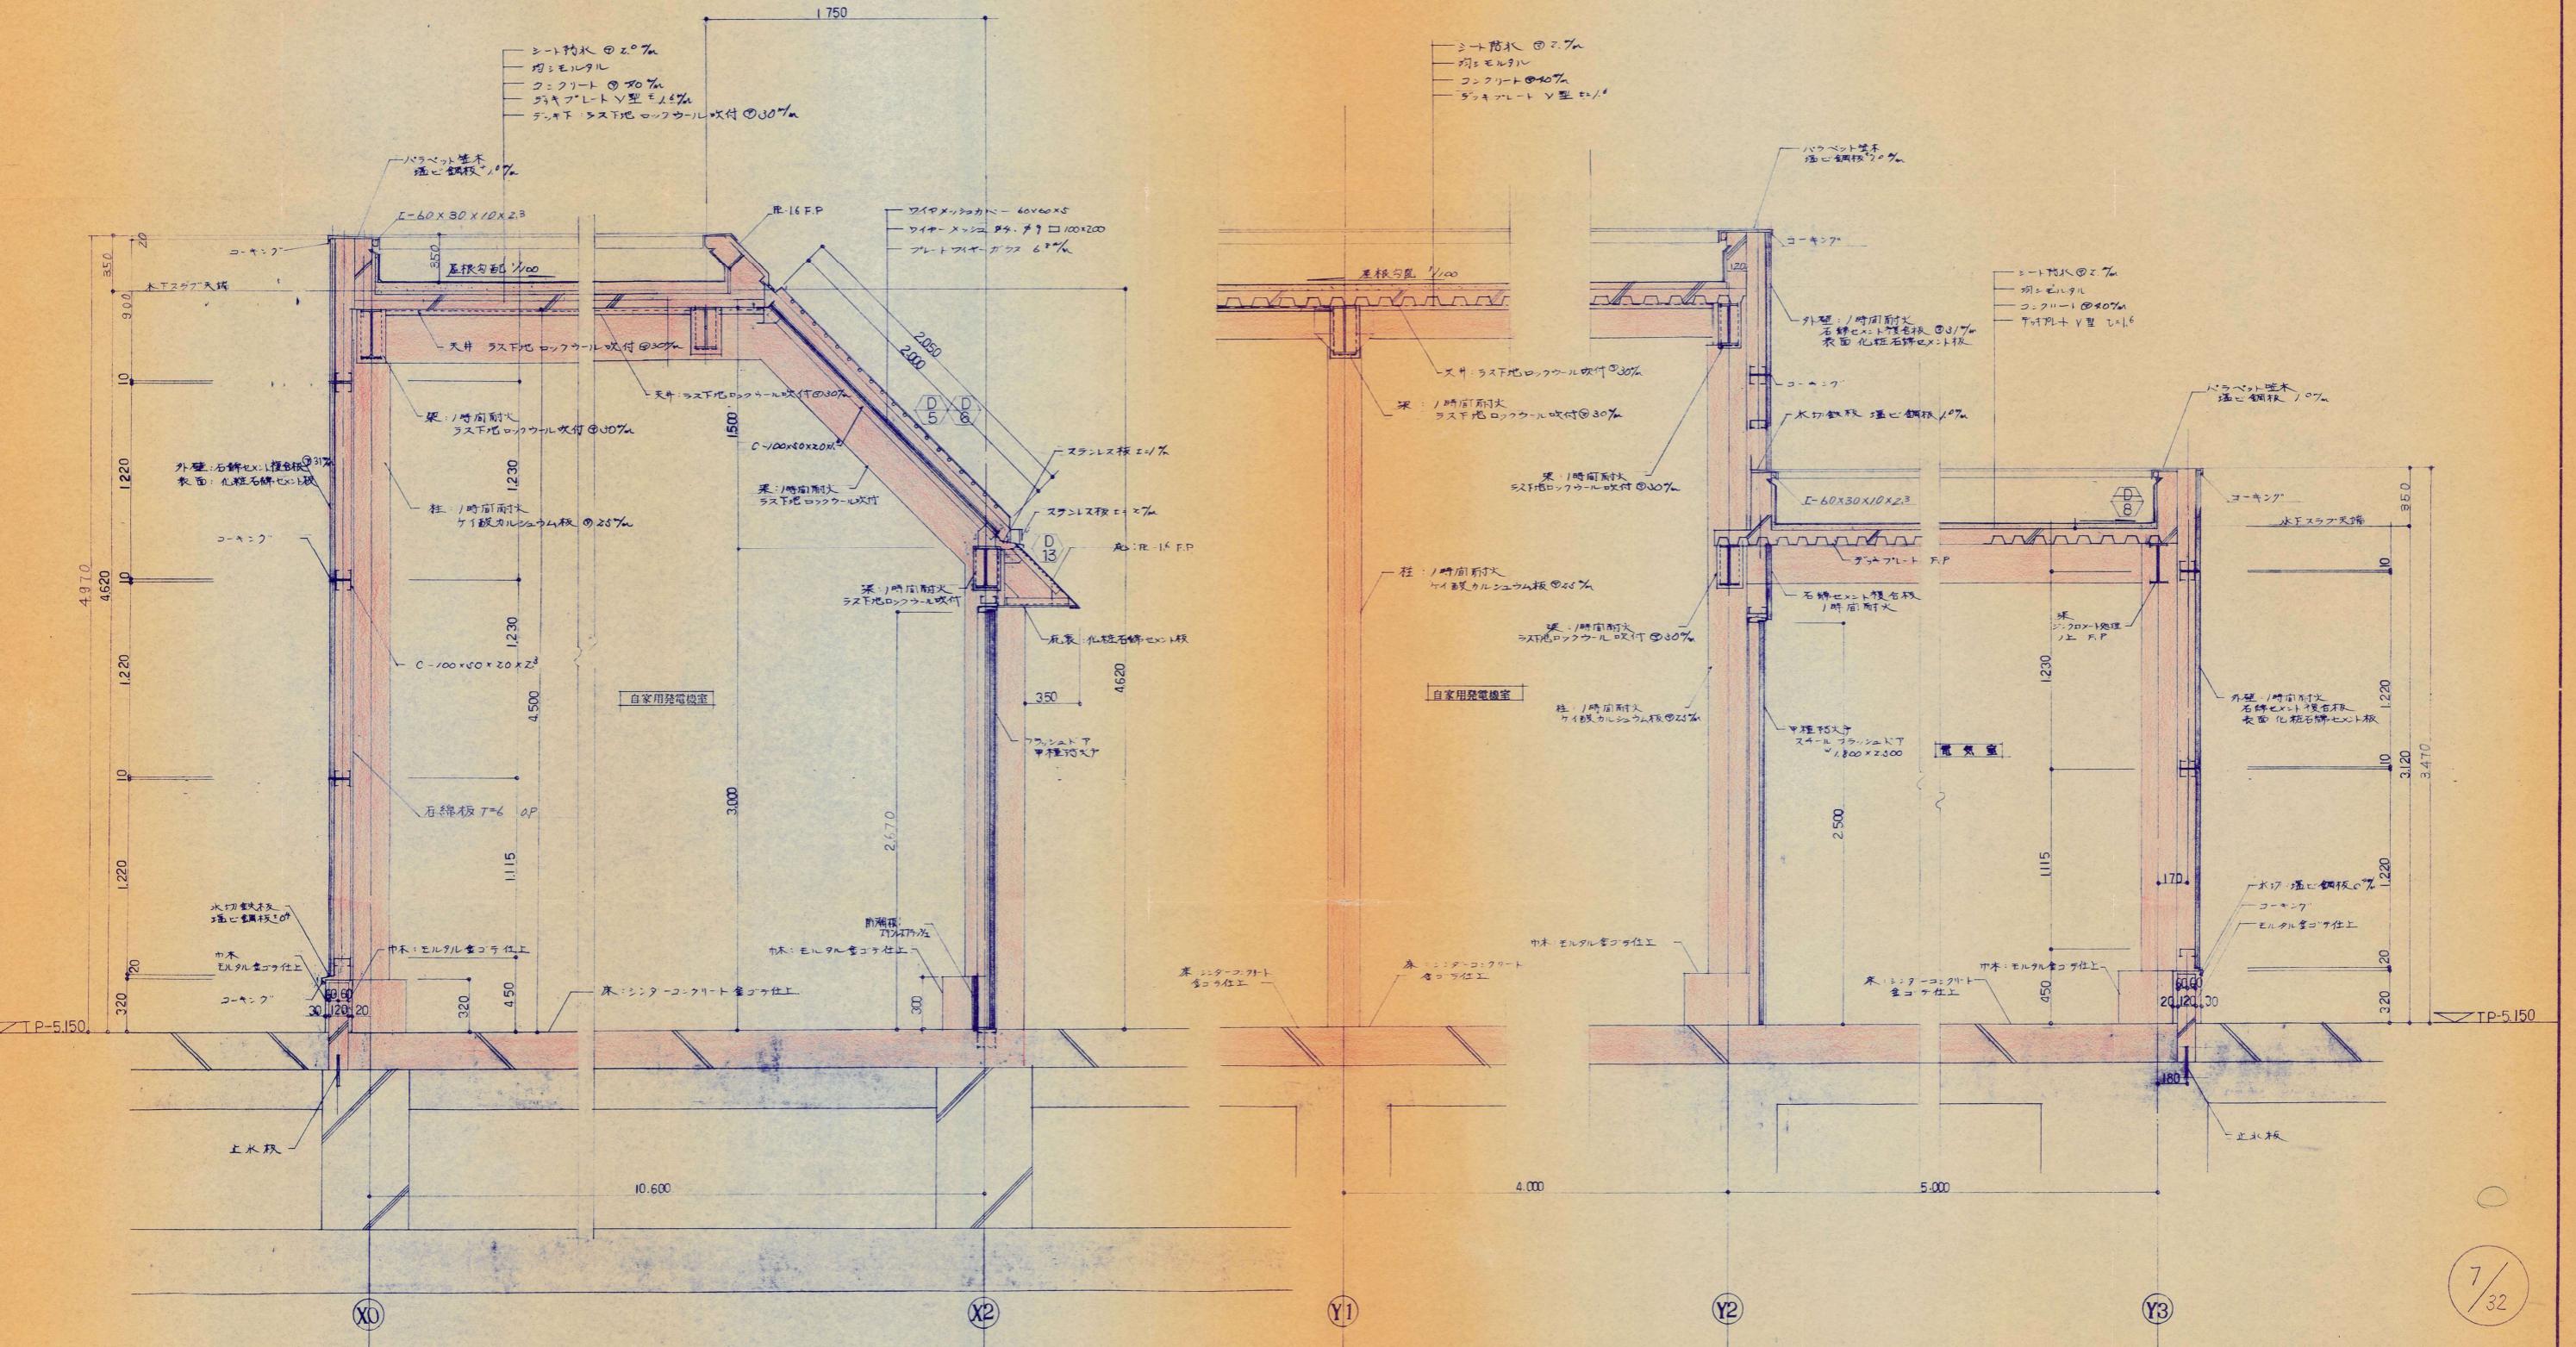


工事名	昭和53年度横浜駅東口駅前広場工事
工事箇所	横浜市西区高島町2丁目
図面名	自家用発電機室・電気室 断面詳細図
図面番号	36/44
縮尺	1/20
設計年月日	昭和54年3月31日
横浜駅東口開発公社	

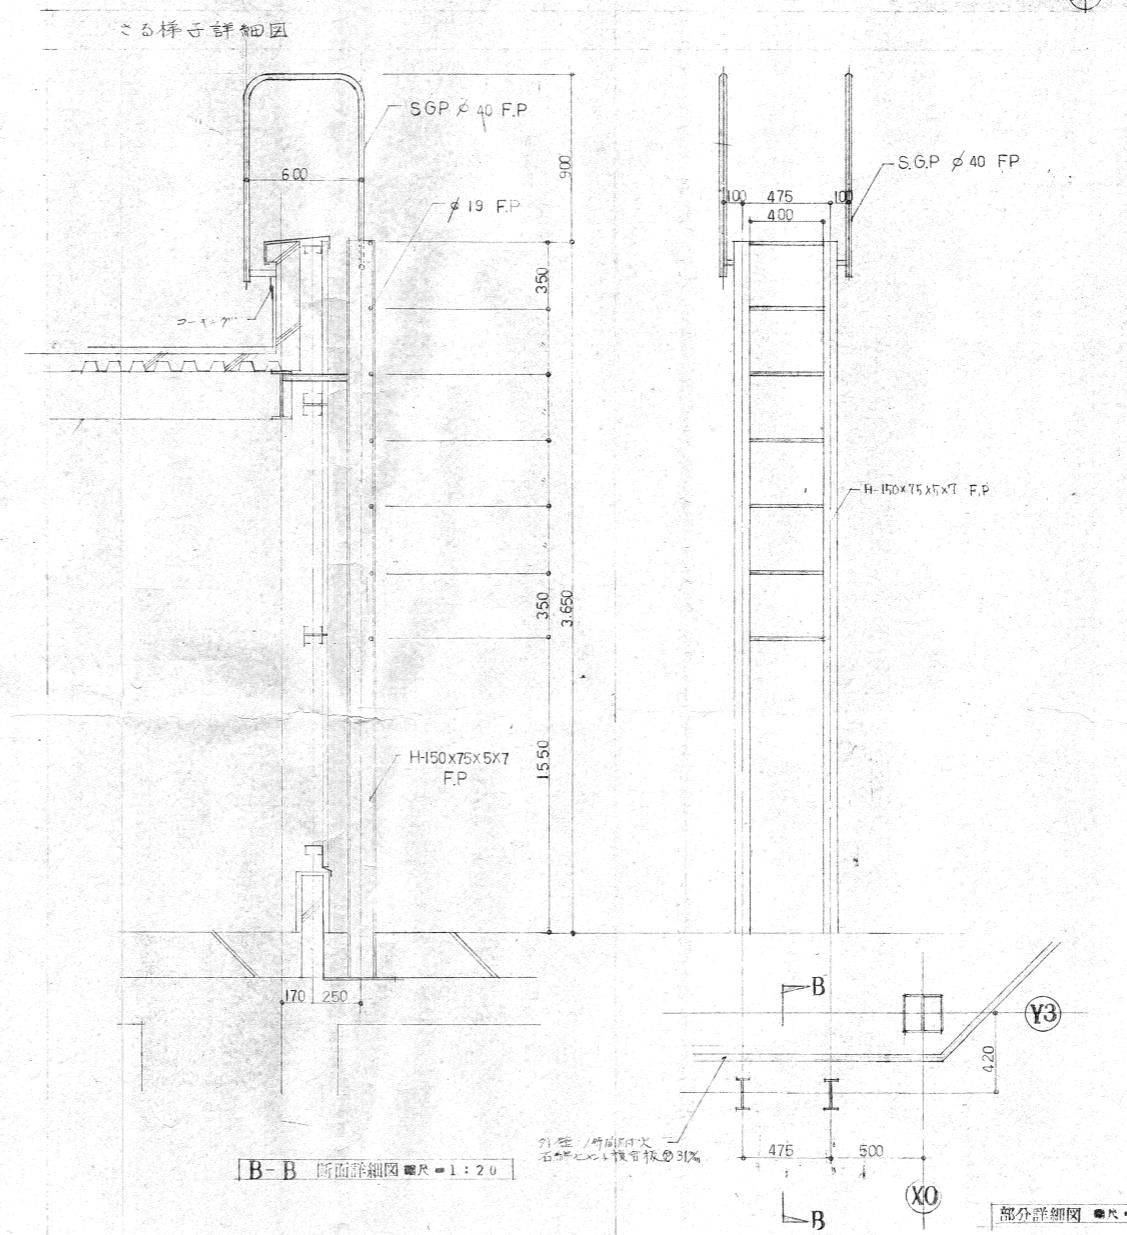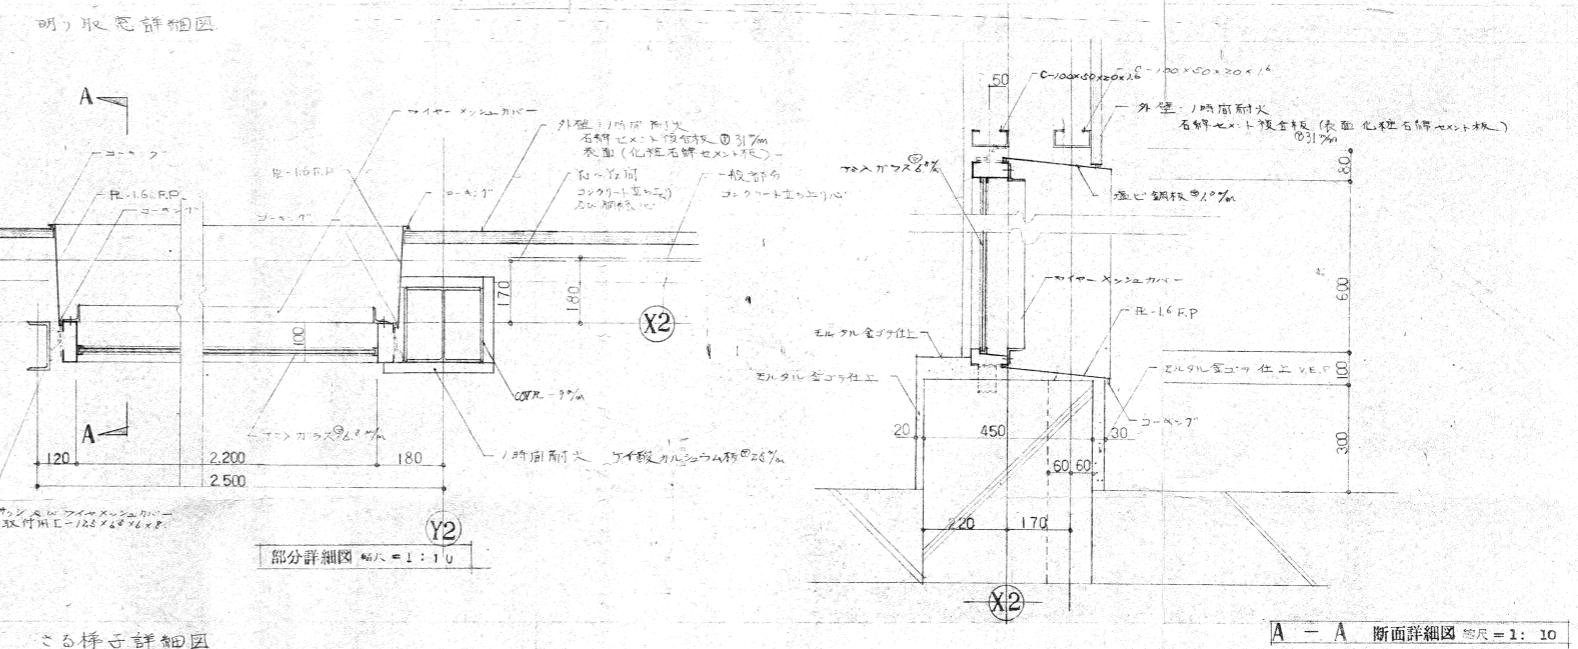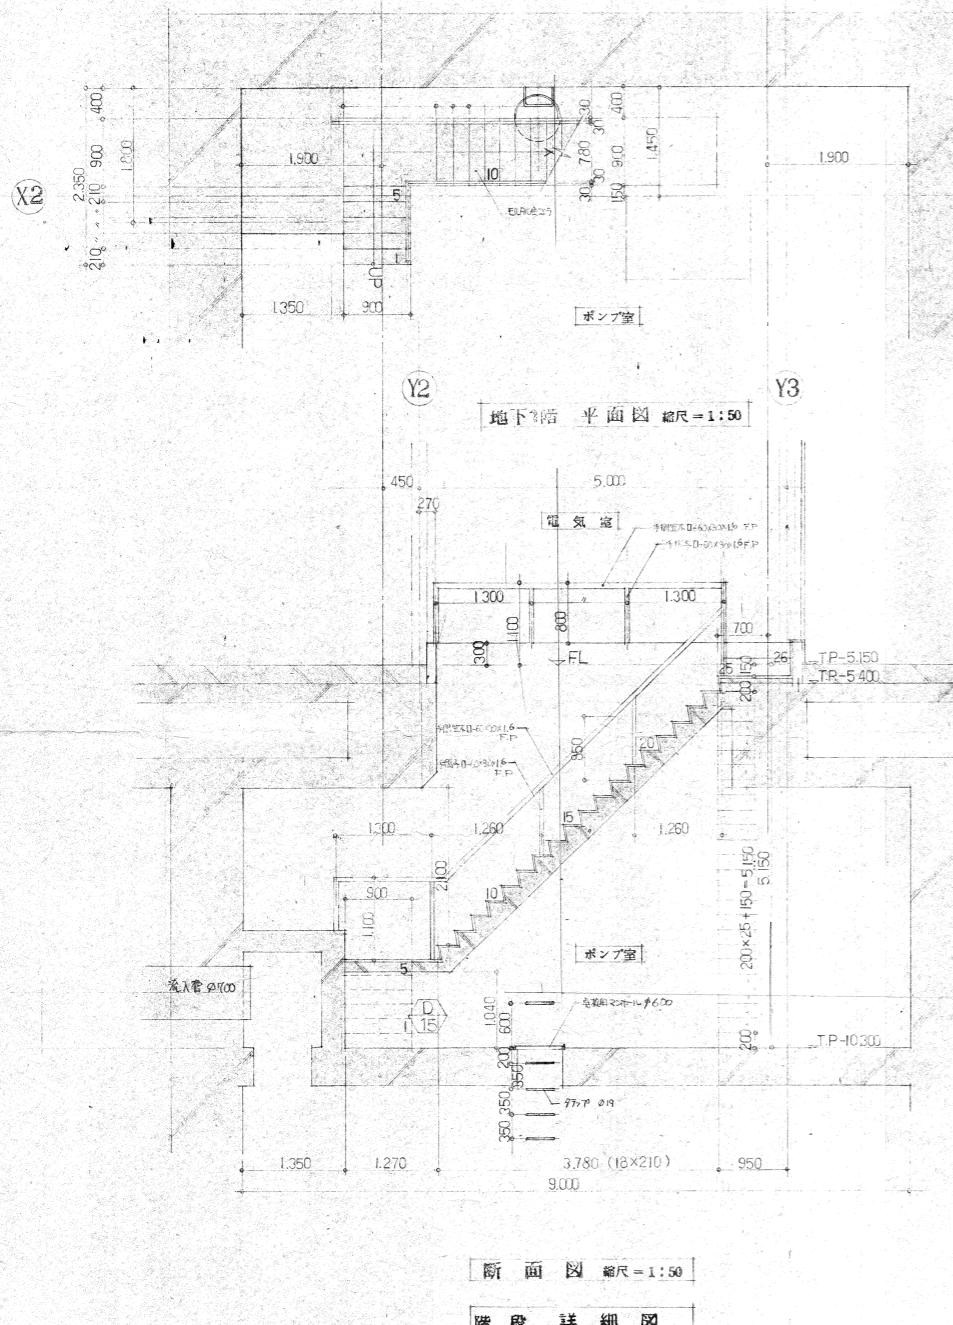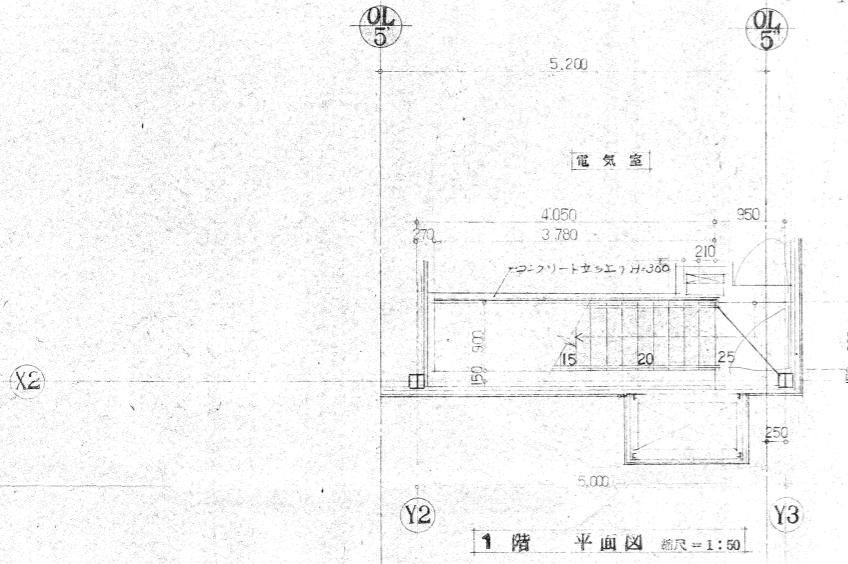


工事箇所	横浜市西区高島町2丁目		
図面名	階段詳細図、窓構造詳細図		
図面番号	37	/44	縮尺 1/100 1/50
設計年月日	昭和 54 年 3 月 31 日		
横浜駅東口開発公社			

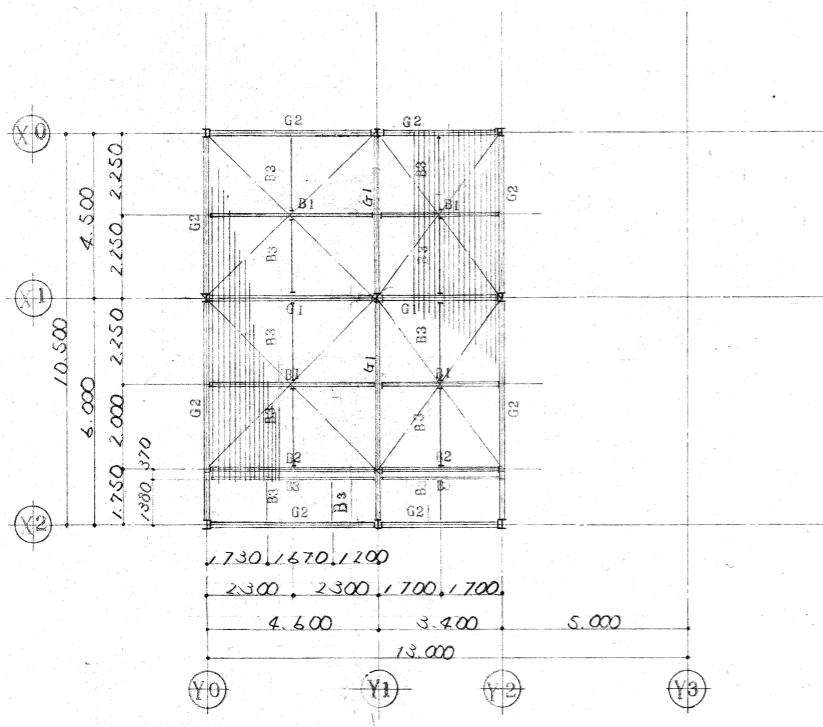


### 屋根梁伏圖

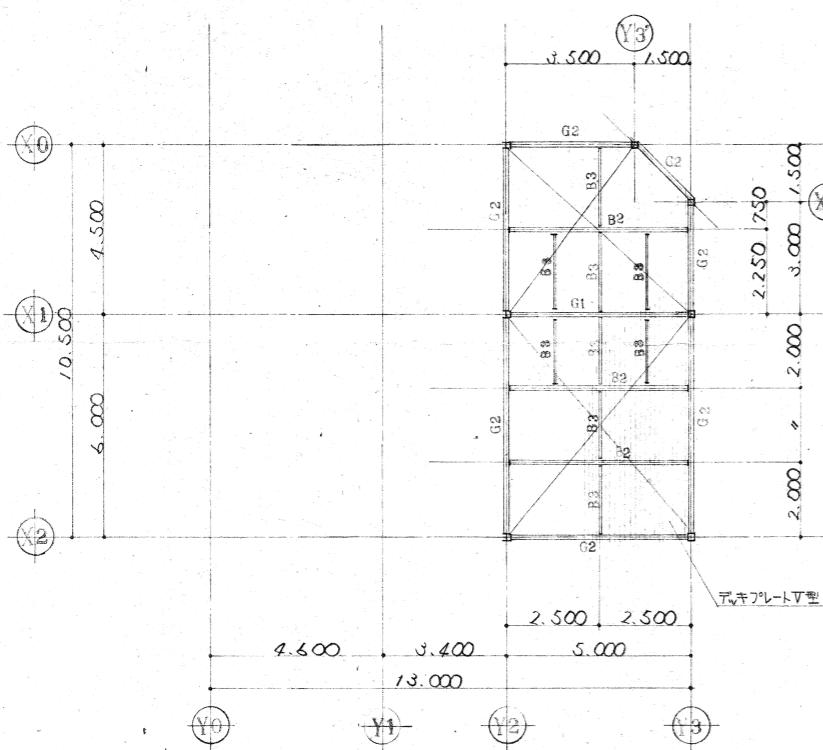


### 屋根梁伏圖

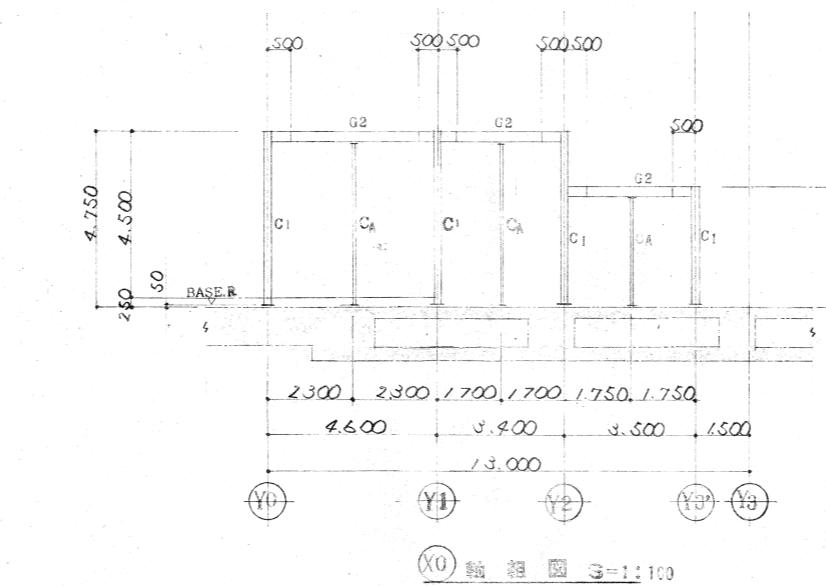


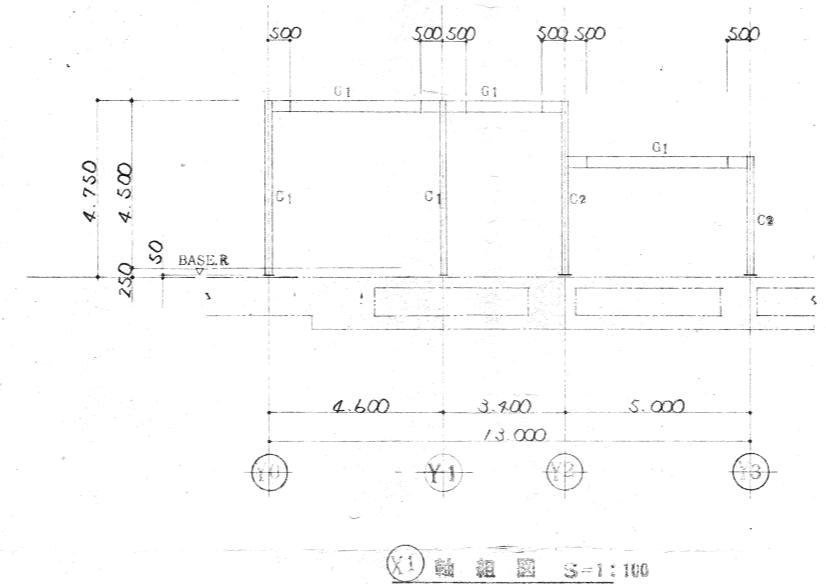


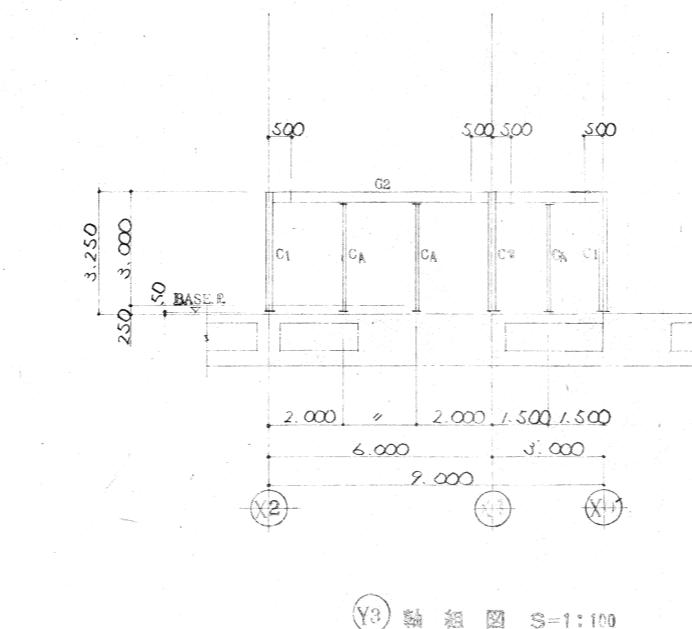


部材リスト


C1	H-200×200×8×12 (CoVR-9)	G1	H-300×150×6.5×9
		G2	H-250×125×6×9
C2	H-200×200×8×12 (CoVR-12)	B1	H-200×100×5.5×8
		B2	H-250×125×6×9
CA	E-125×65×6×8	E3	E-100×50×5×7.5
		TV-7	Ø19
		鋼ワイヤ	

## 特記事項


使用鋼材 ----SS 43  
ボルト ----F10T

11 / 32


工事名	昭和54年度横浜駅東口駅前広場工事		
工事箇所	横浜市西区高島町2丁目		
図面名	舗装施設案 施工圖、仕様書付		
図面番号	40	44	縮 尺 1/100
設計年月日	昭和 54 年 3 月 31 日		
横浜駅東口開発公社			

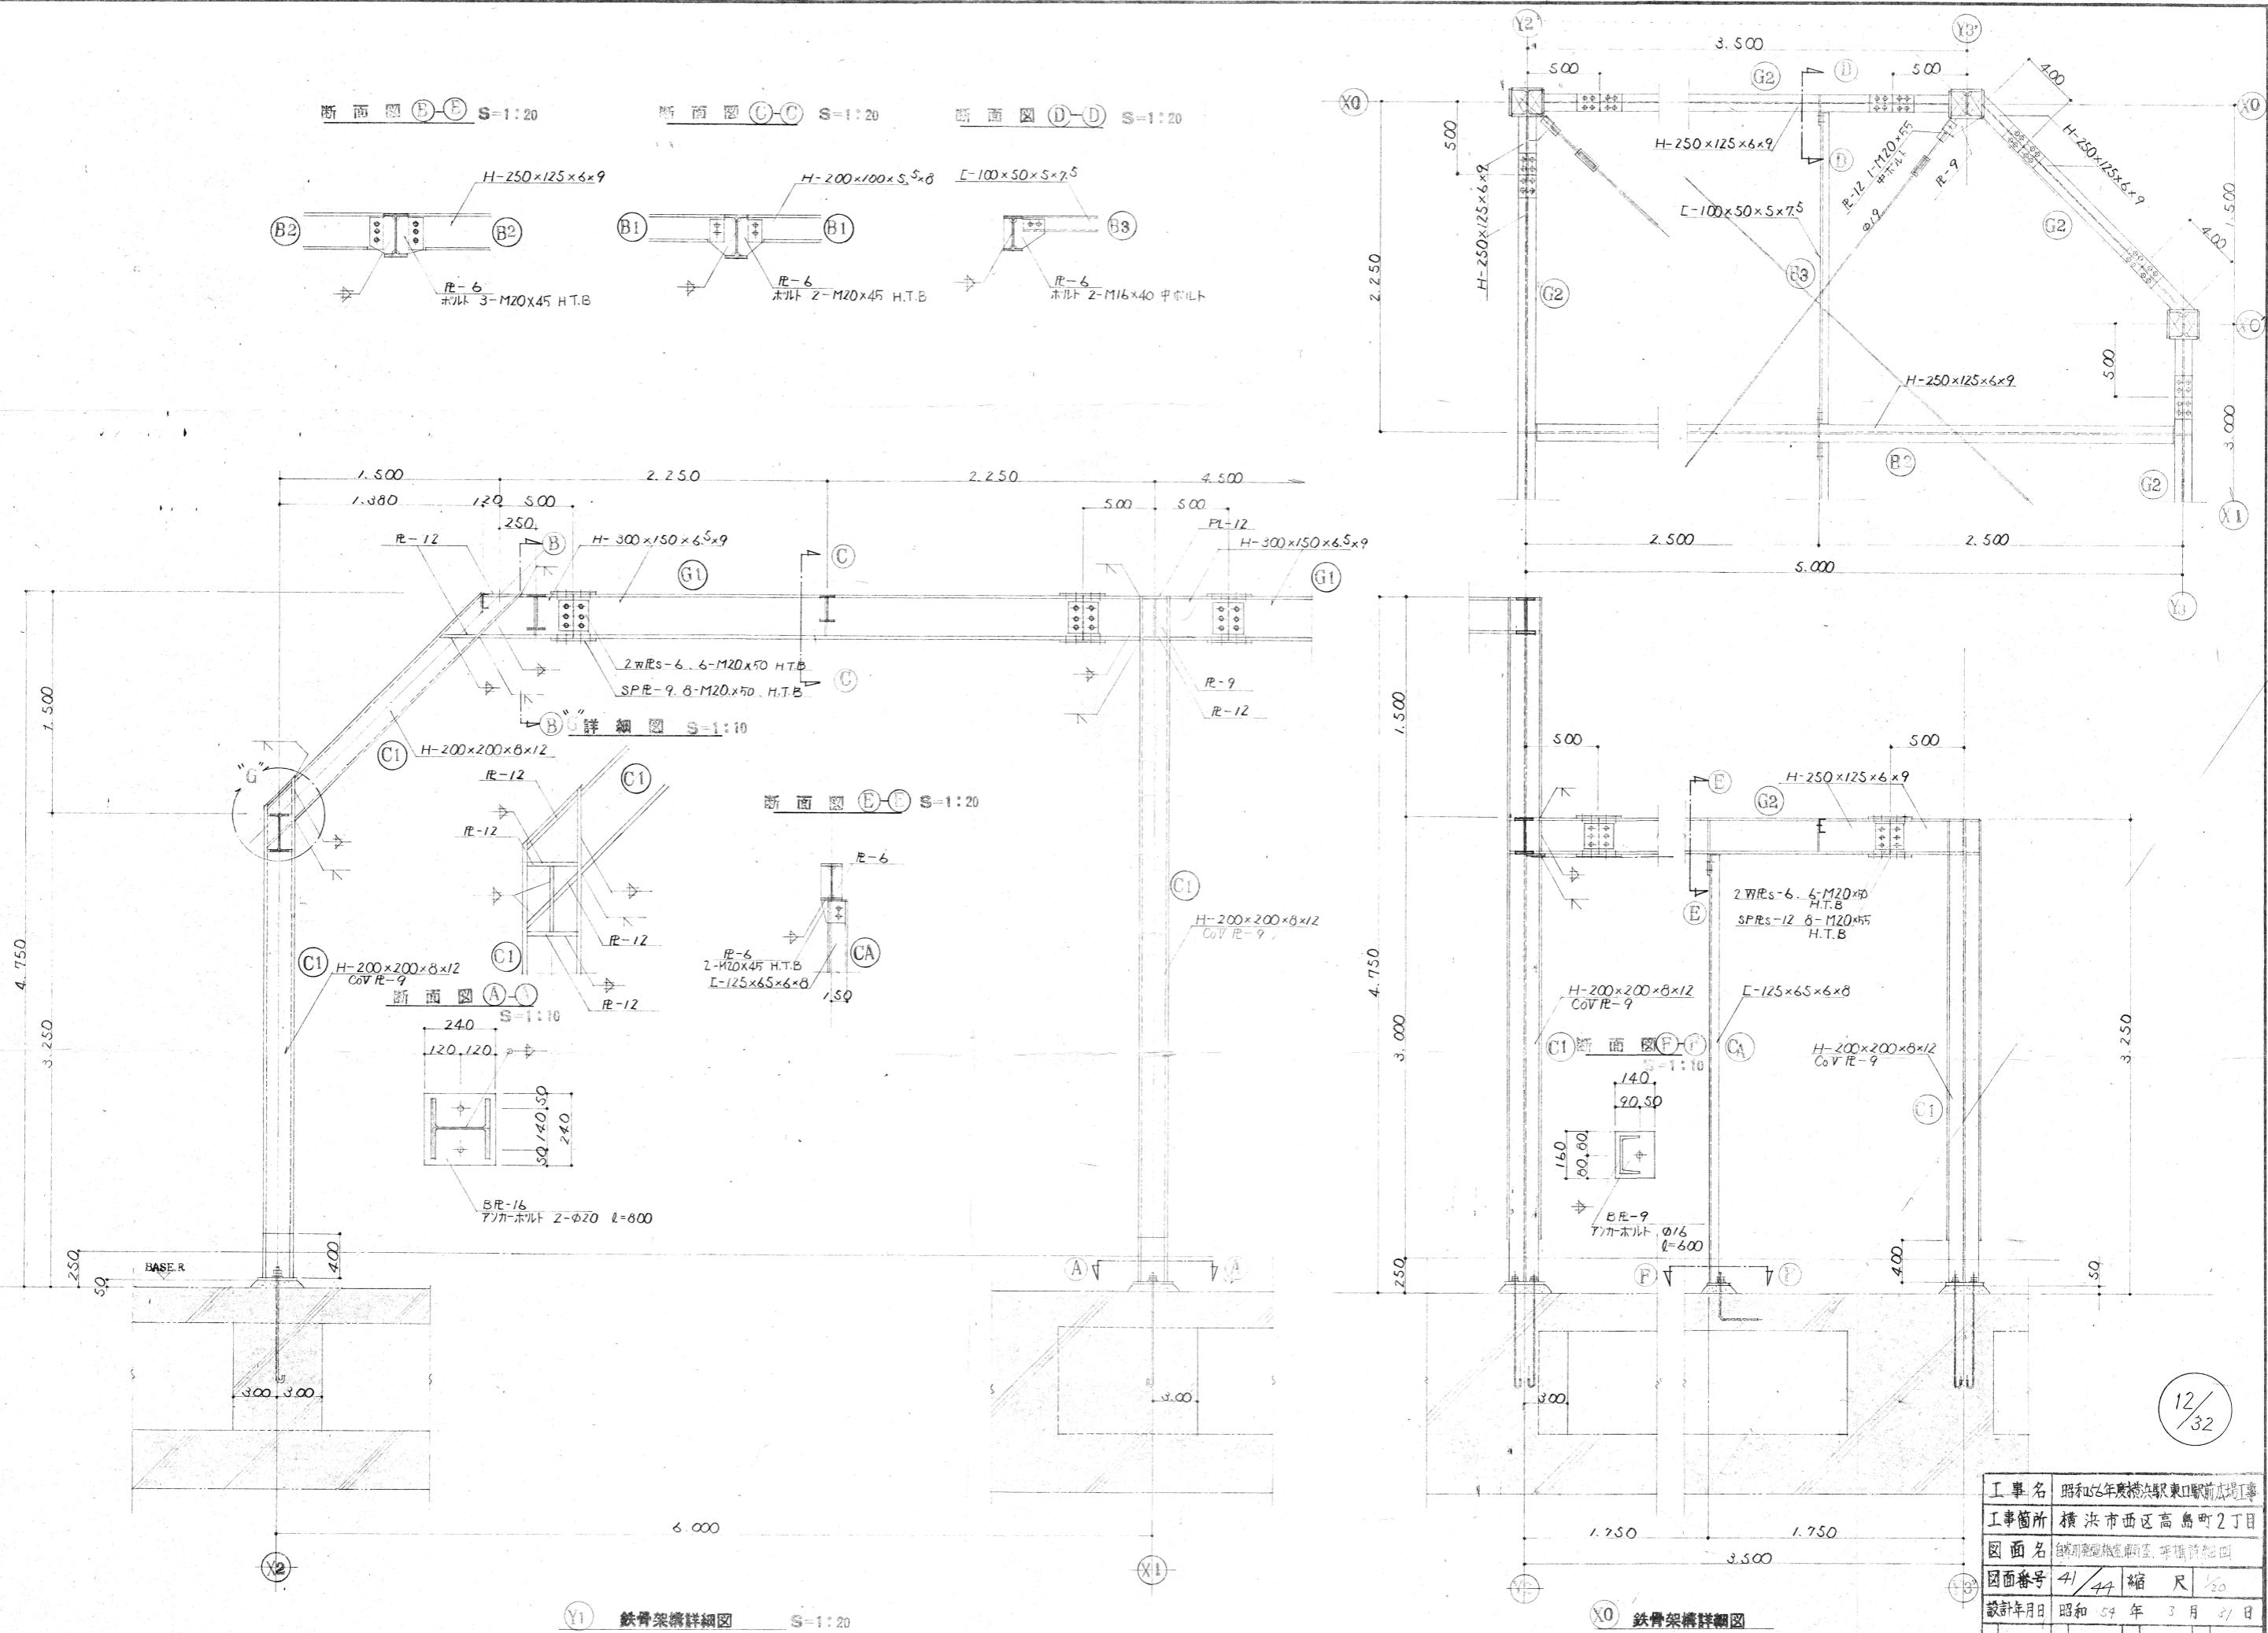



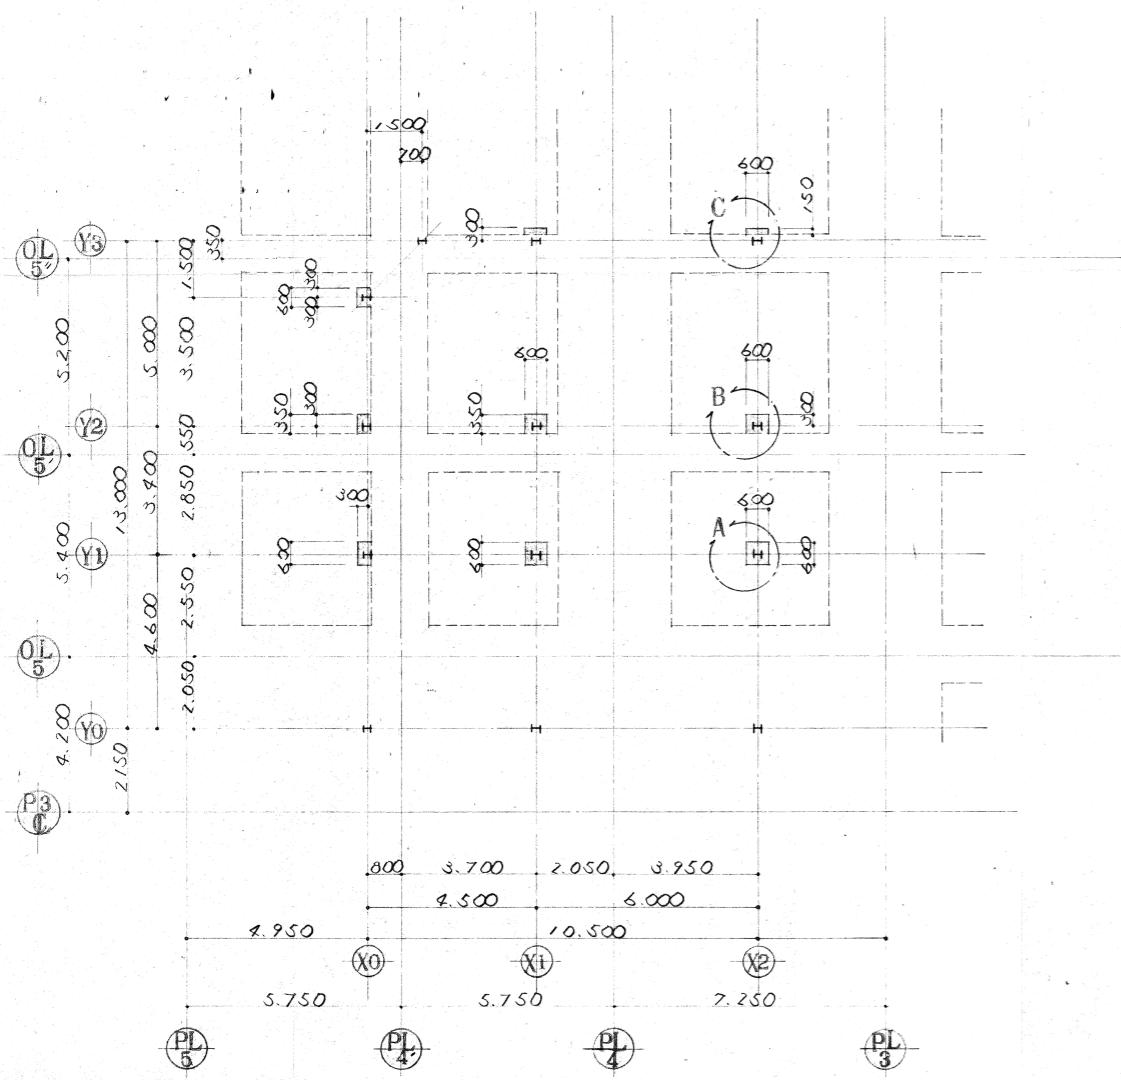


A 詳細図 S-1:30

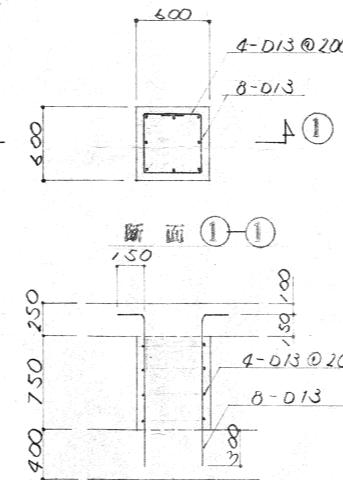

B 詳 細 図 S-1:30

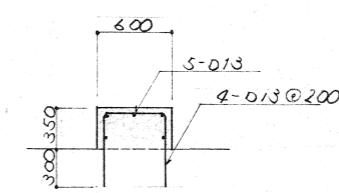


C 詳細図 S-1:30

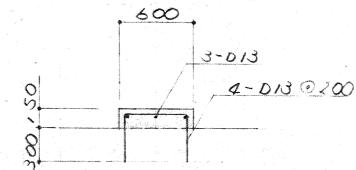


参3-284

④ タメ稿件、及び排版箇位置変更その他。


56-8-14.

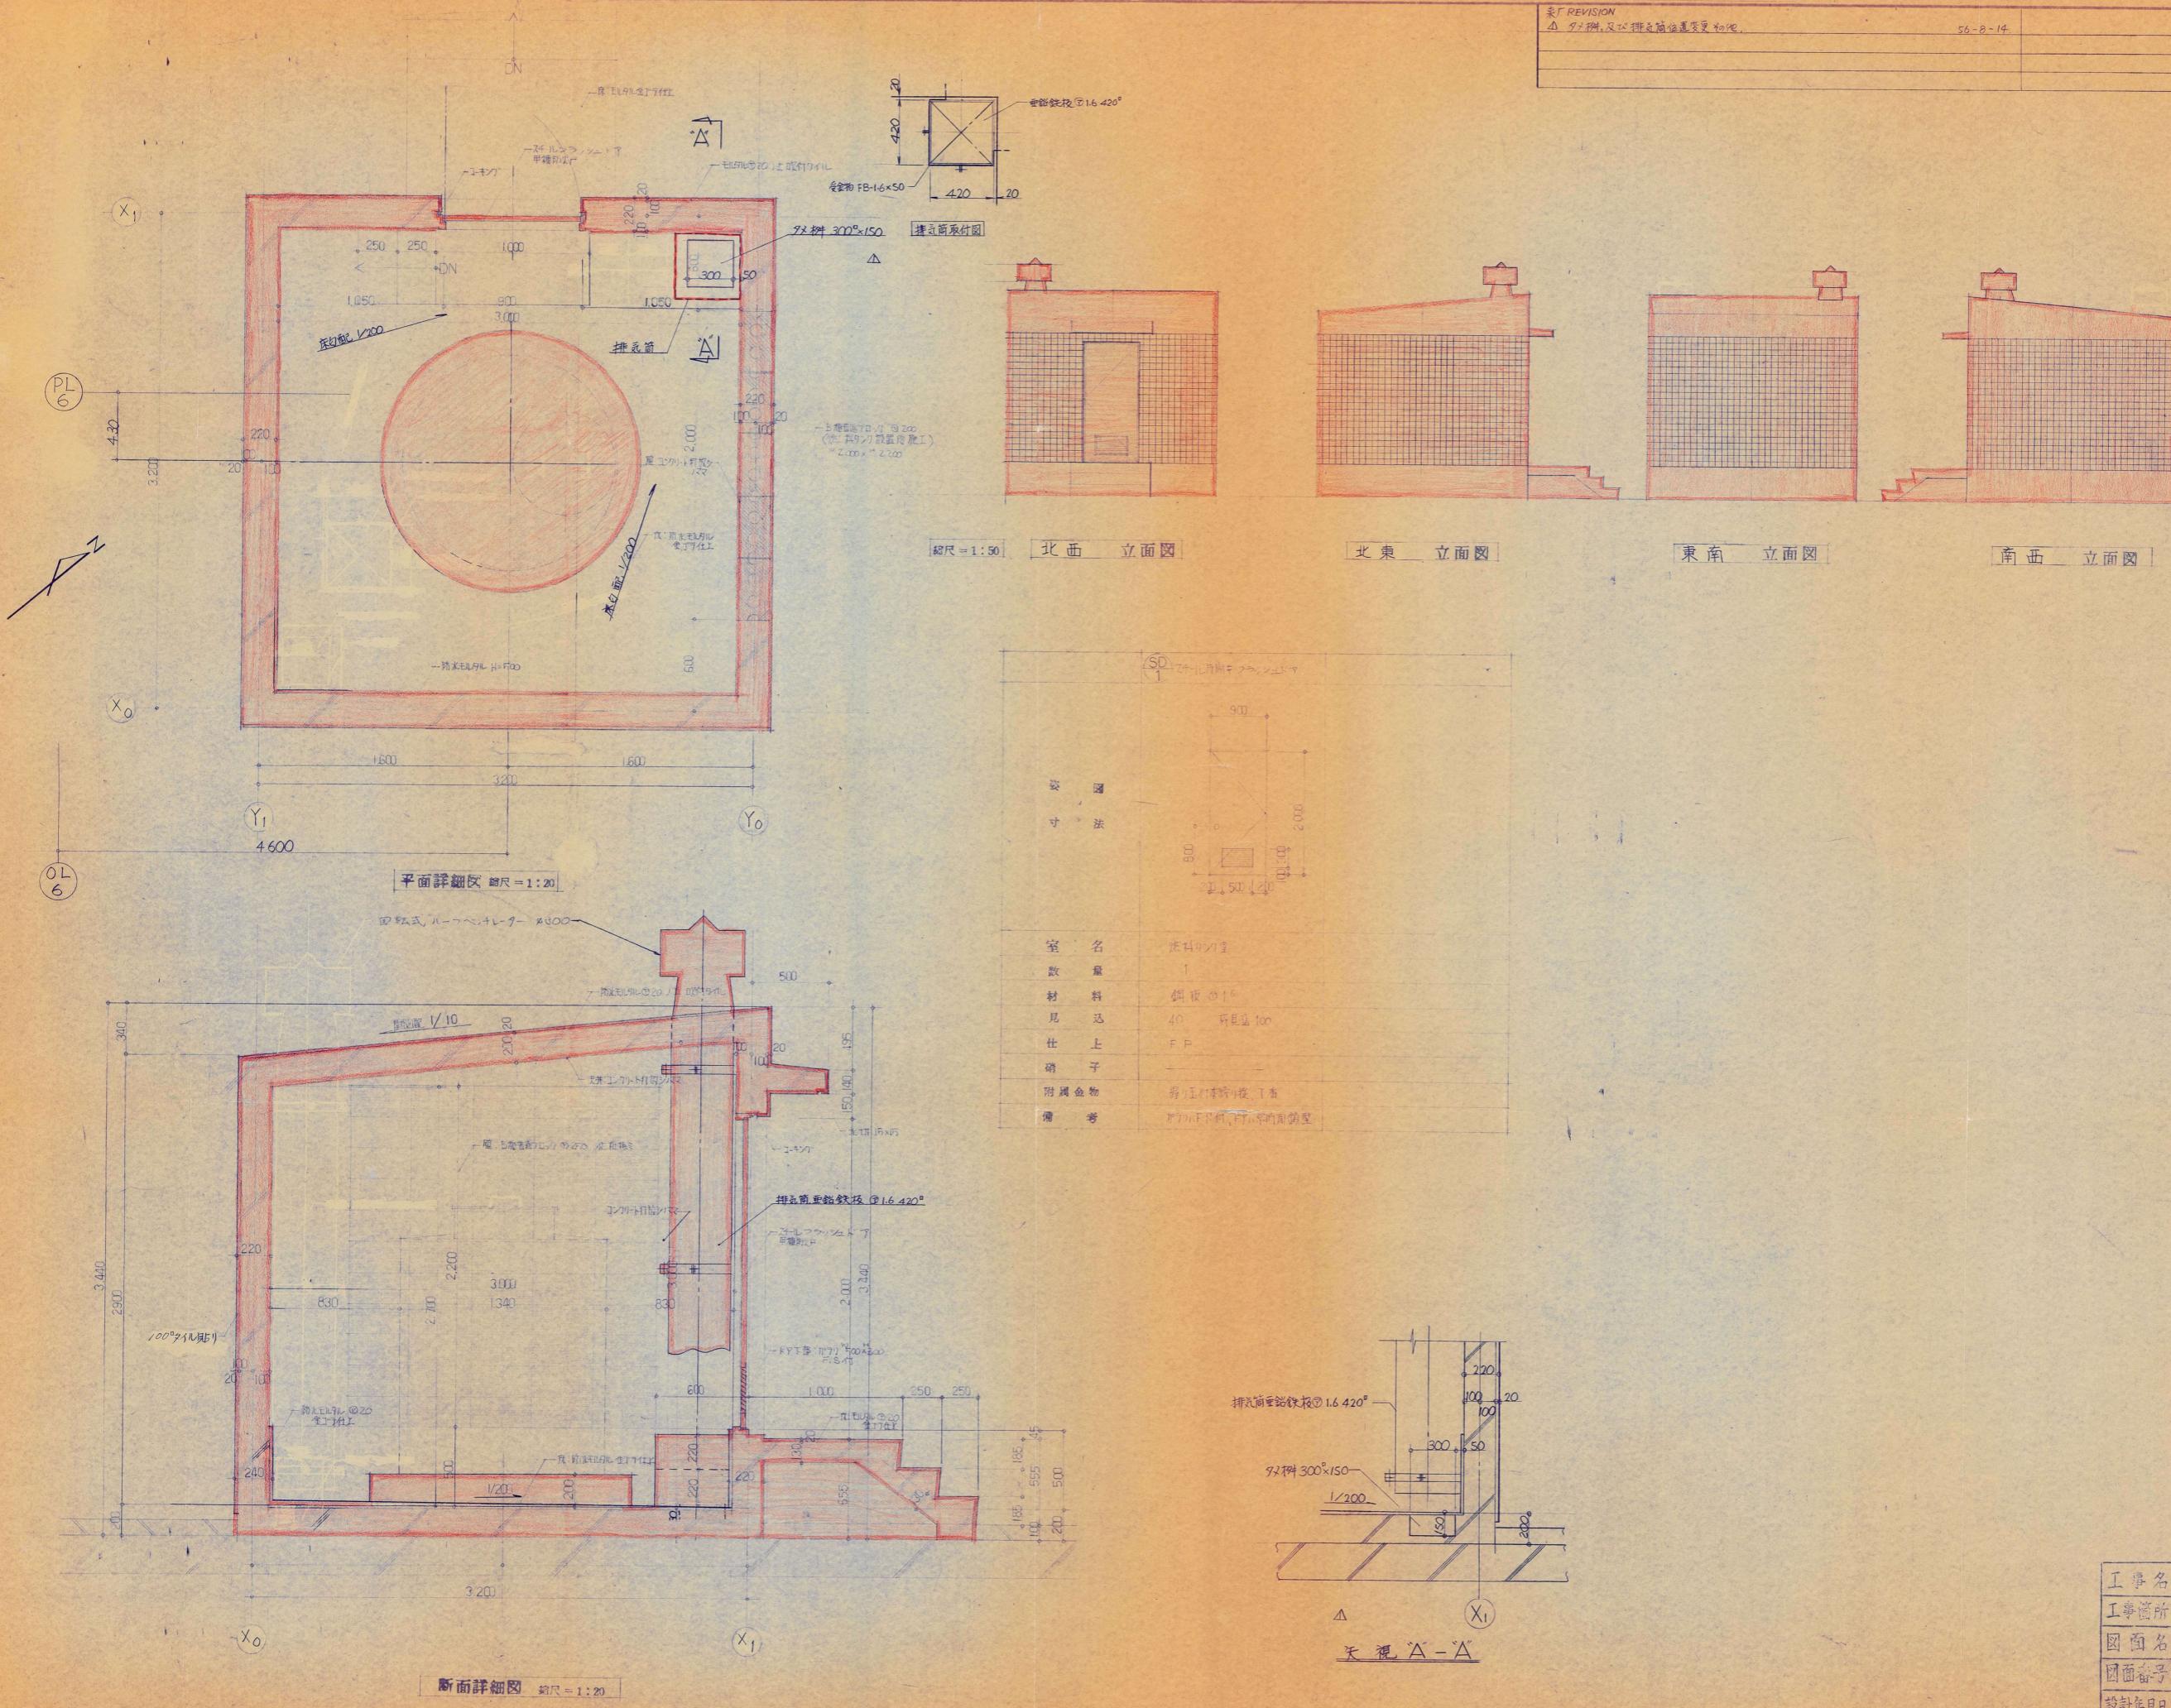


工事名	昭和 67 年度 横浜駅東口駅前広場工事		
工事箇所	横浜市西区高島町 2 丁目		
図面名	地盤処理平面図、立地面図、断面図、建具表		
図面番号	43	44	縮 尺 1/20, 1/50
設計年月日	昭和 59 年 3 月 31 日		
横浜駅東口駅前広場公社			

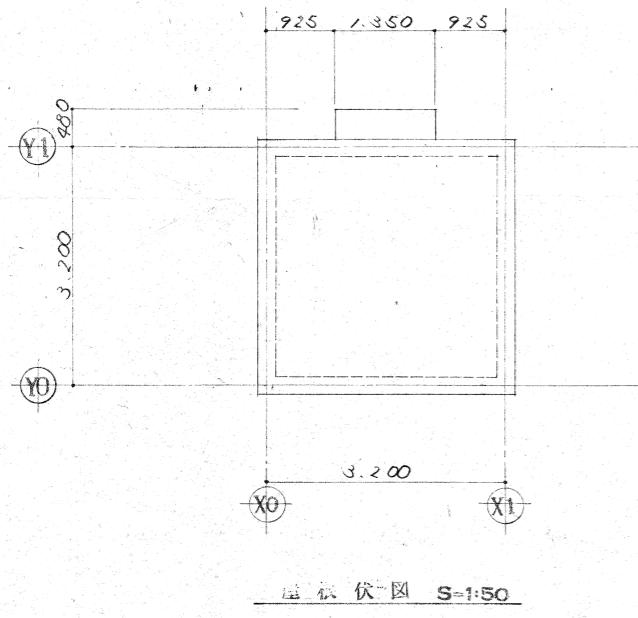


屋根伏図 S=1:50

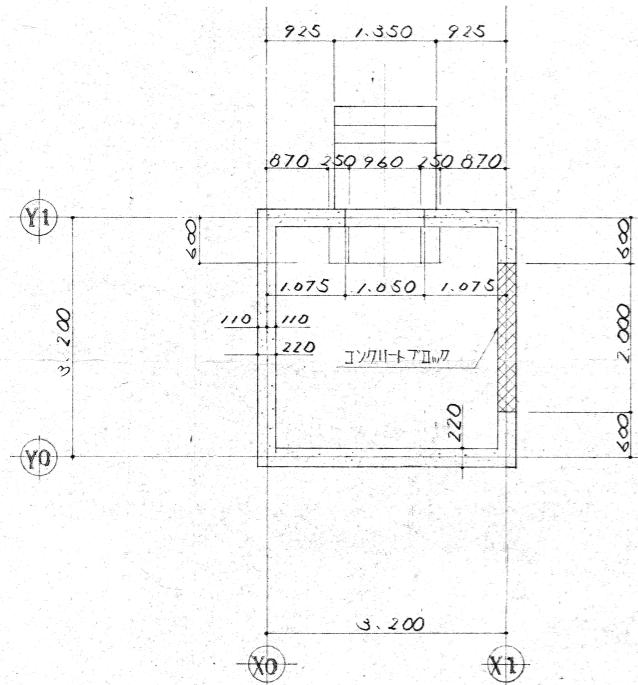


平断面圖 S=1:50

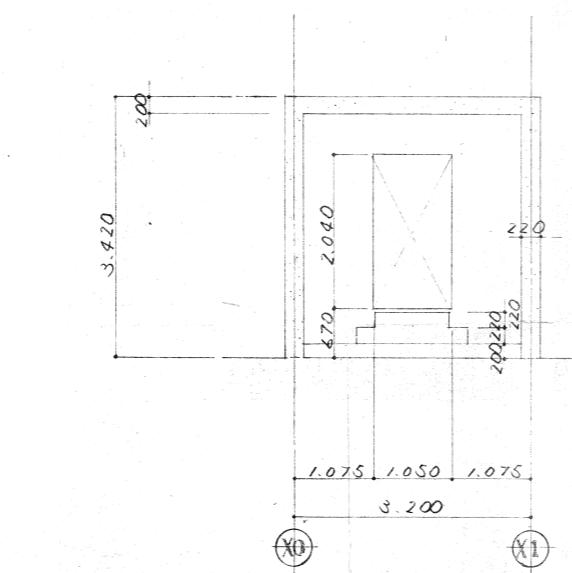


Y1 断面图 S=1:50

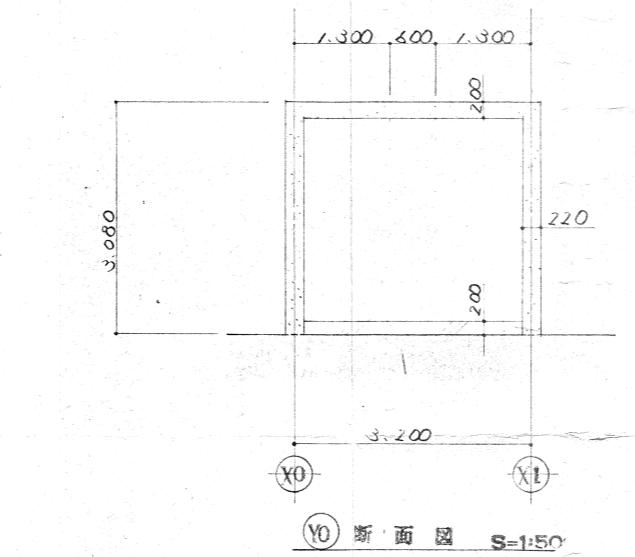


断面图 S=1:5

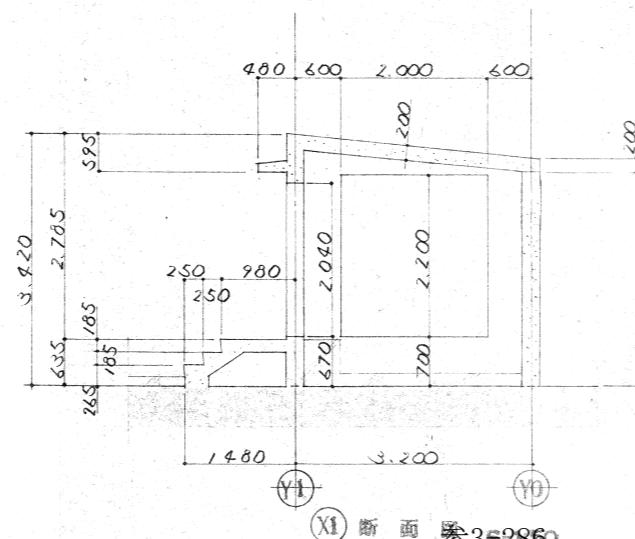

(X1) 断面図 参35286

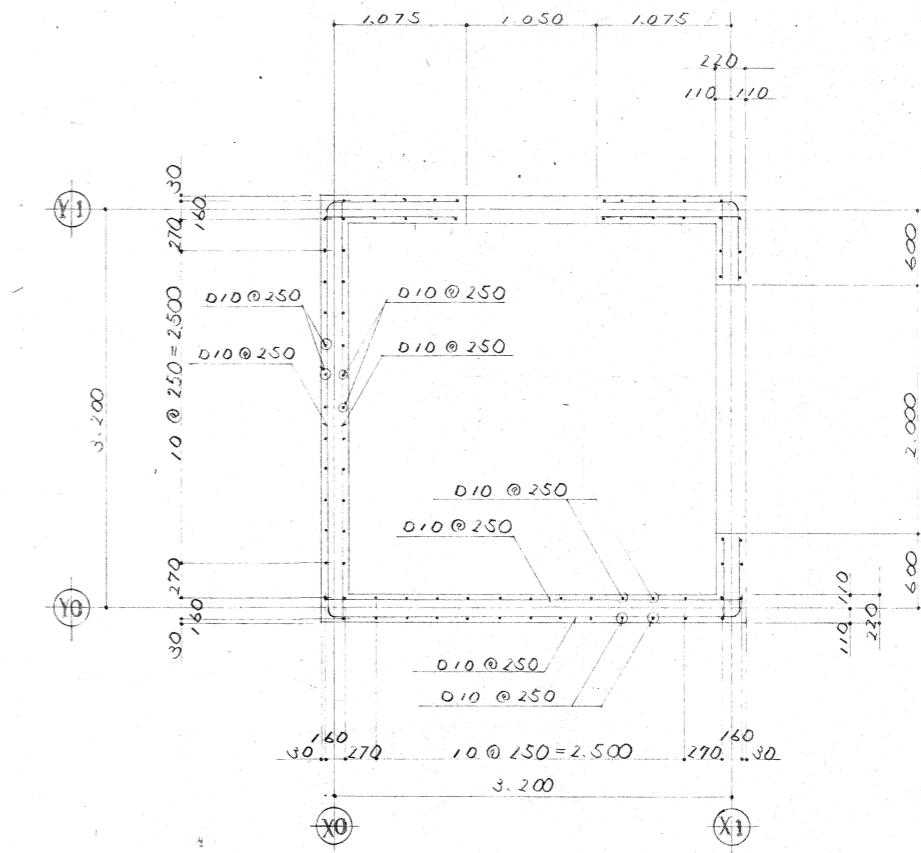


平断面配筋図 S=1:30

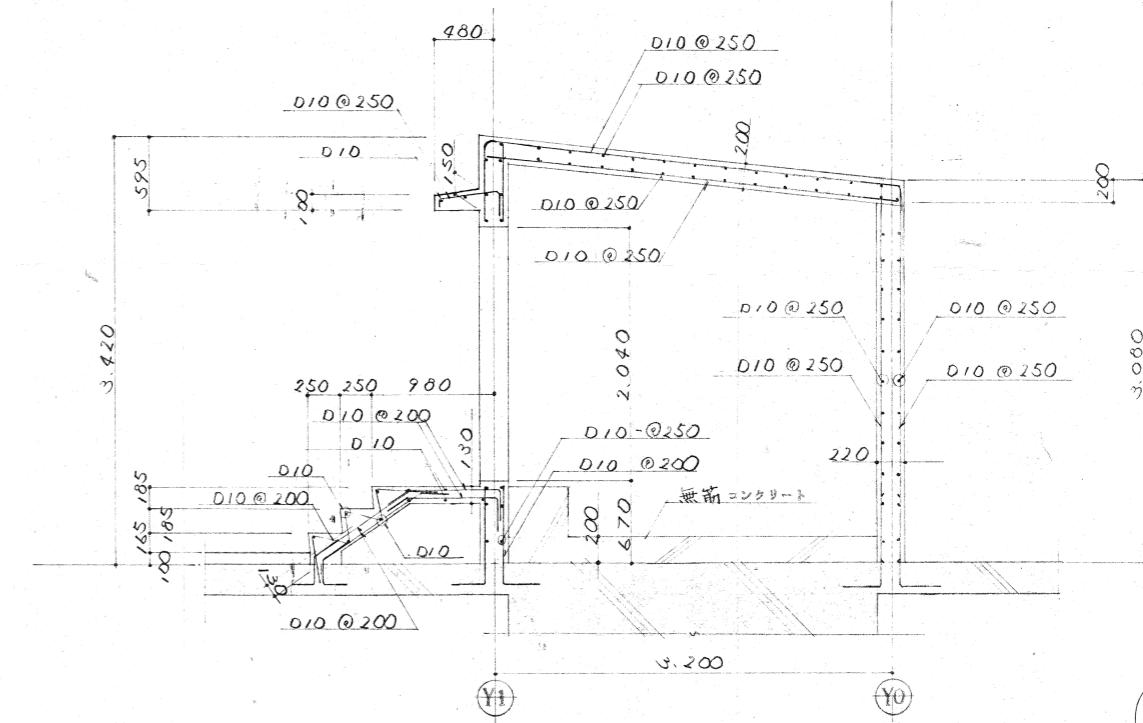


断面配筋图 S=1:30

工事名	昭和56年度横浜駅東口駅前広場工事		
工事箇所	横浜市西区高島町2丁目		
図面名	燃料7.7基配筋図		
図面番号	44/44	縮尺	1/50 1/50
設計年月日	昭和 54 年 3 月 31 日		

## ポンプ室設備工(1)

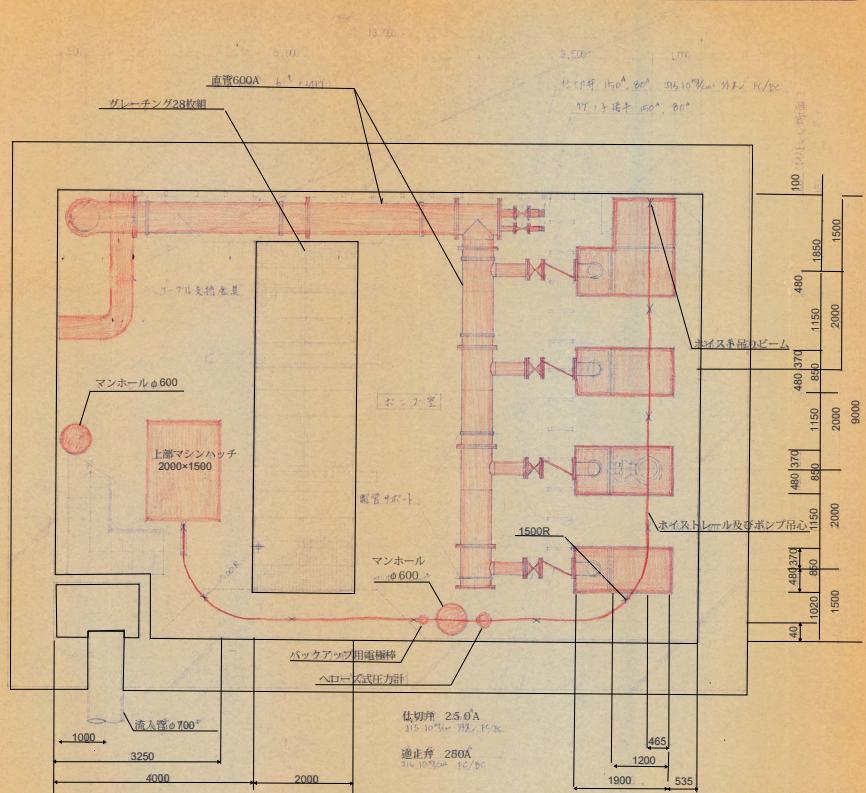

## ポンプ室平面図

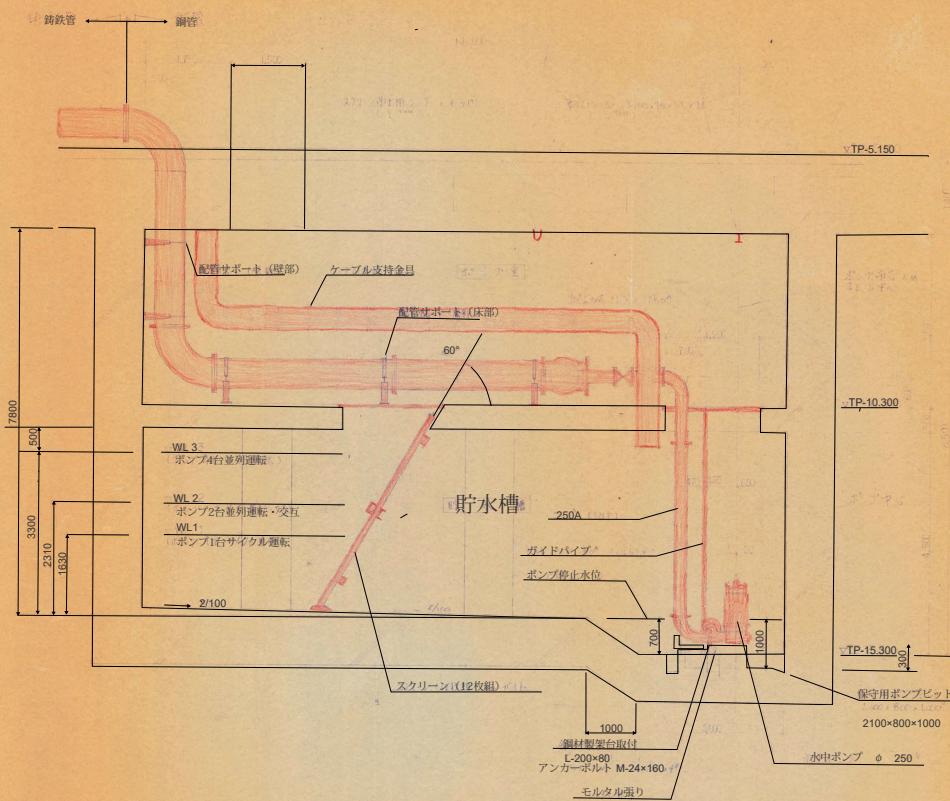

## ポンプ室断面図


22  
32

工事名	昭和56年横浜駅東口駅前広場工事		
工事箇所	横浜市西区高島町2丁目		
図面名	水工7室 設備工(1)		
図面番号	92/149	縮尺	1/500
設計年月日	昭和 56年 3月 1日		
横浜駅 東口 開発公社			

## 高島第三ポンプ場竣工図

---


# 平面図 縮尺 1/30

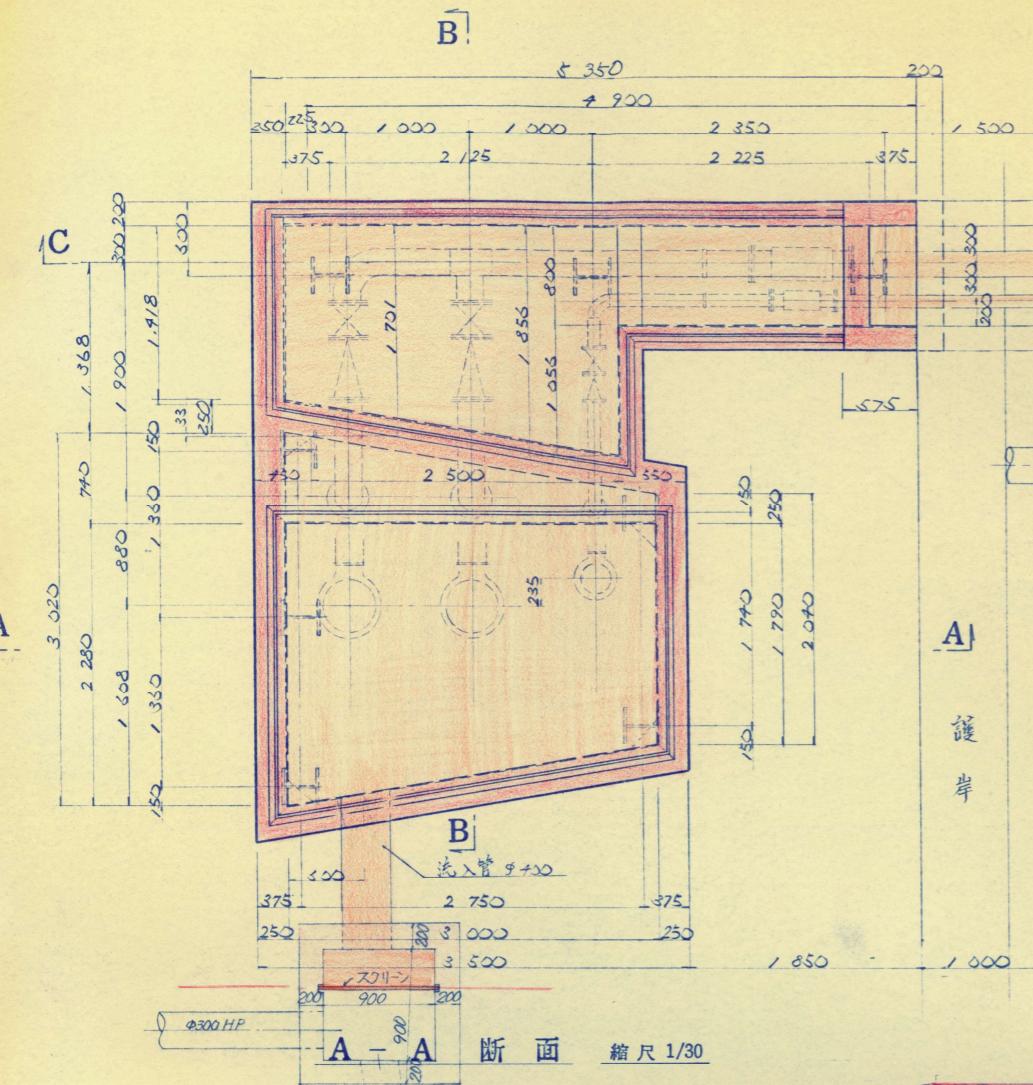


A  
言



B-B 斷面

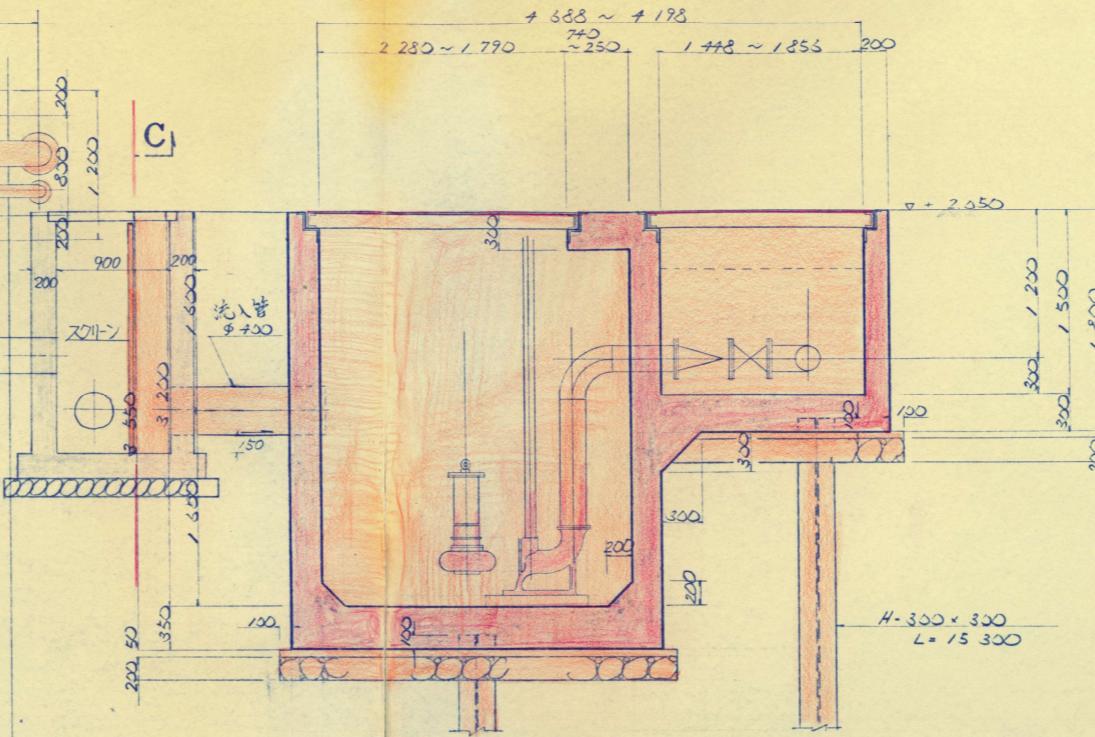

## C - C 斷面

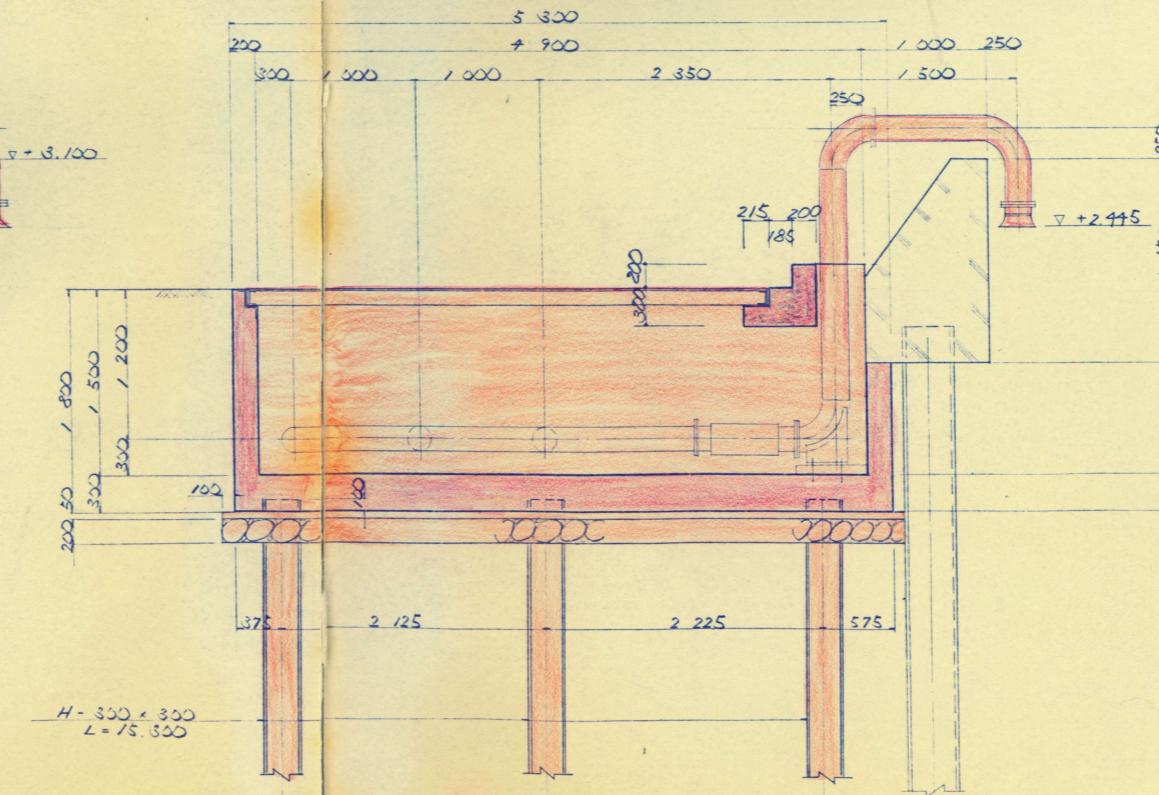


## KEY PLAN

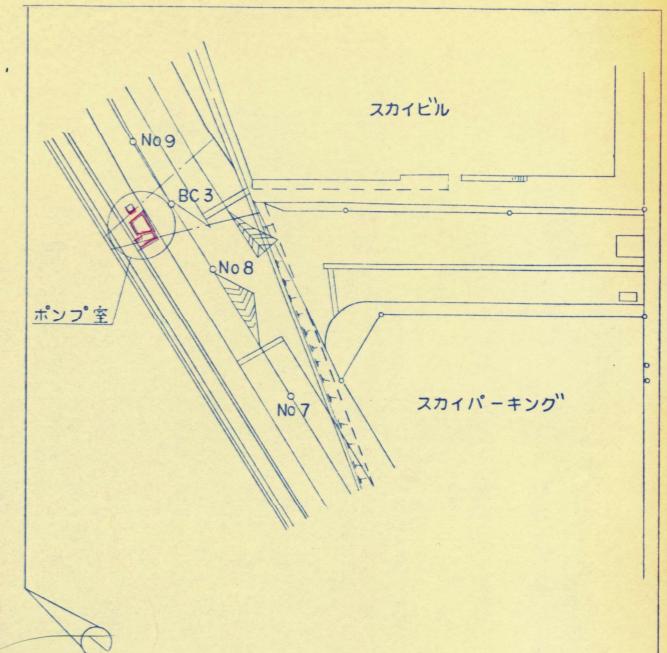


## 引継部分

工事名	昭和57年度横浜駅東口駅前広場工事		
工事箇所	横浜市西区高島	2	丁目
図面番号	木シフ室構造図		
図面番号	16 42 増尺 1/30		
設計年月日	昭和	年	月
横浜駅東口開発公社			


A - A 斷面 縮尺 1/30

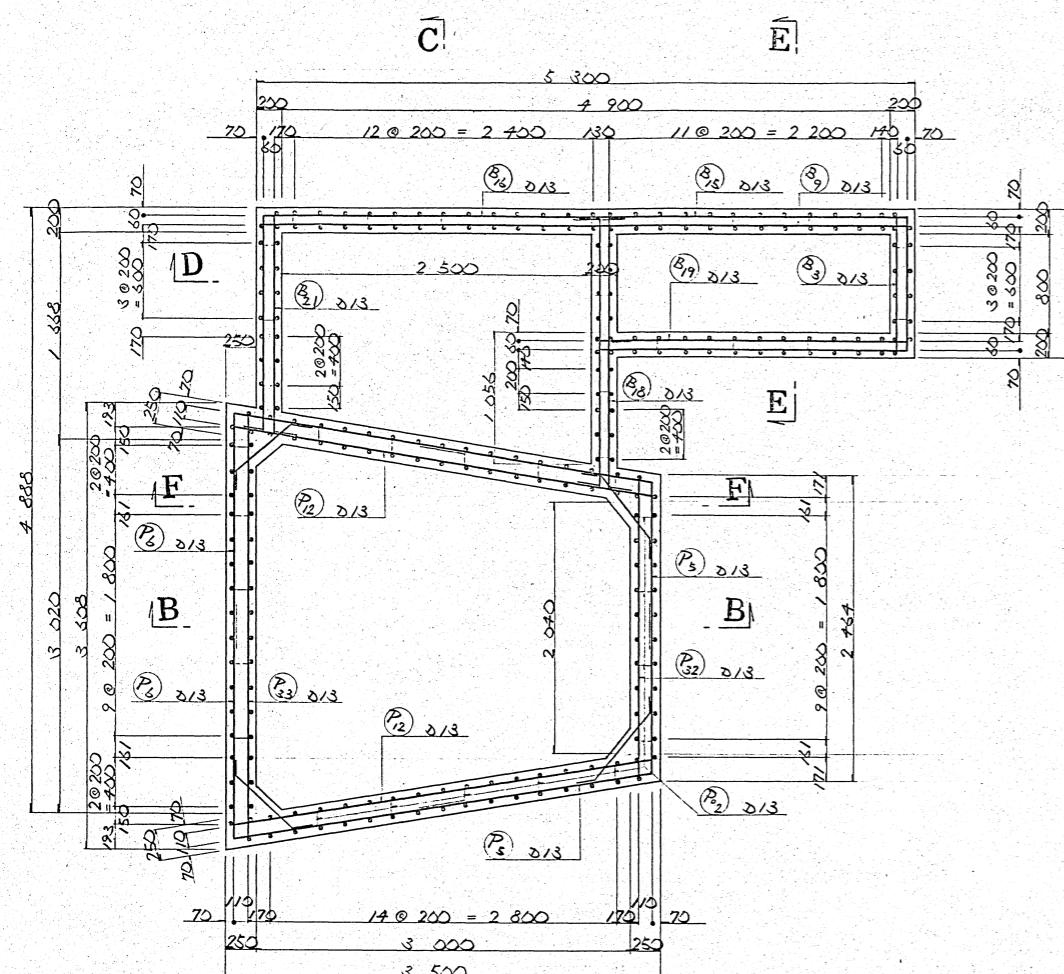


C  
B - B 斷面 縮尺 1/30

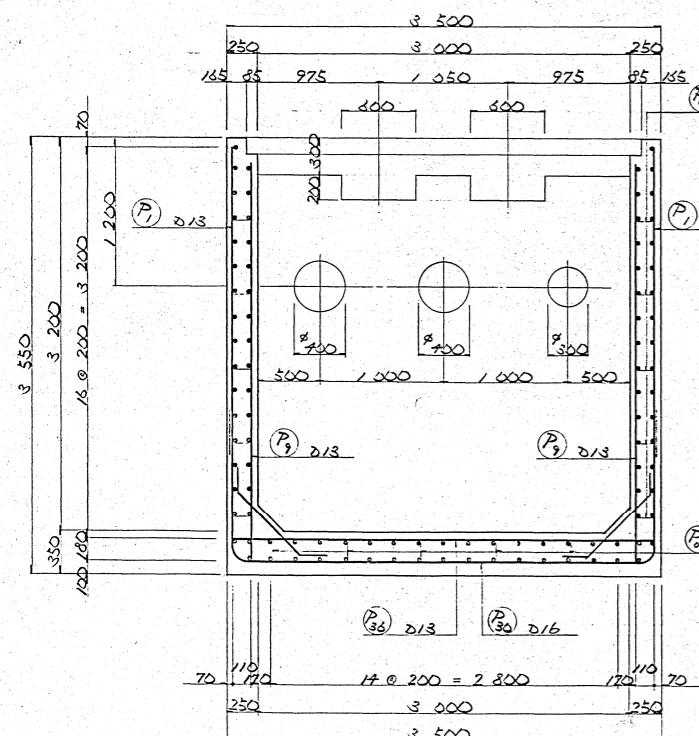

D - D 斷面 縮尺 1/

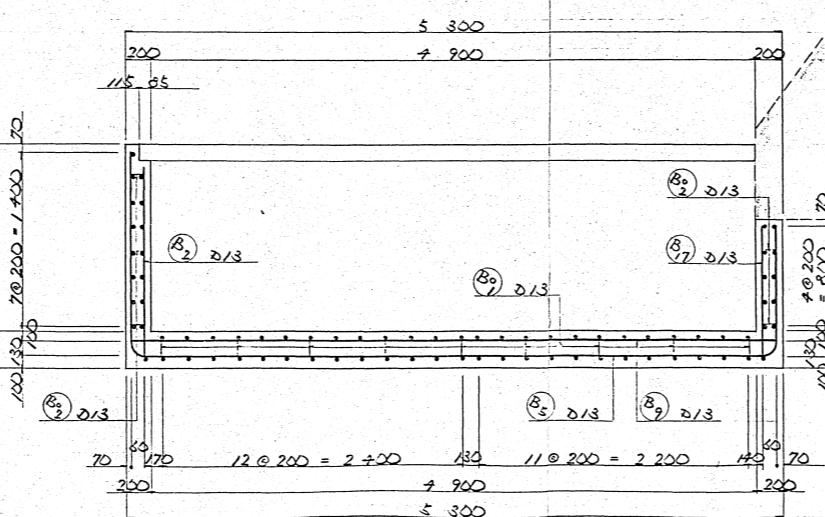


E - E 斷面 縮尺 1/3

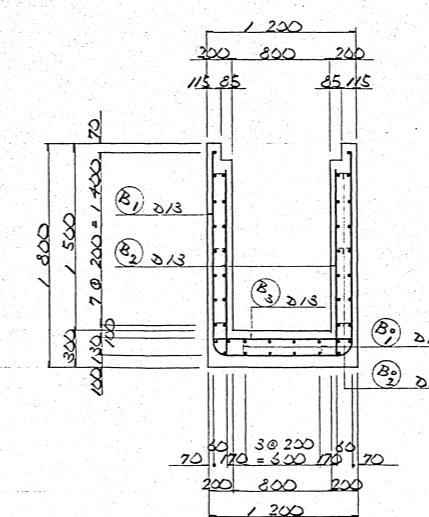


参3-324

工事名	昭和57年度横浜駅東口駅前広場工事		
工事箇所	横浜市西区高島 2丁目		
図面名	ホンブ 皇西乙筋四(1)		
図面番号	17 / 42	縮尺	1 / 30
設計年月日	昭和 年 月 日		
横浜駅東口開発公社			


G - G 斷面 縮尺 1/30

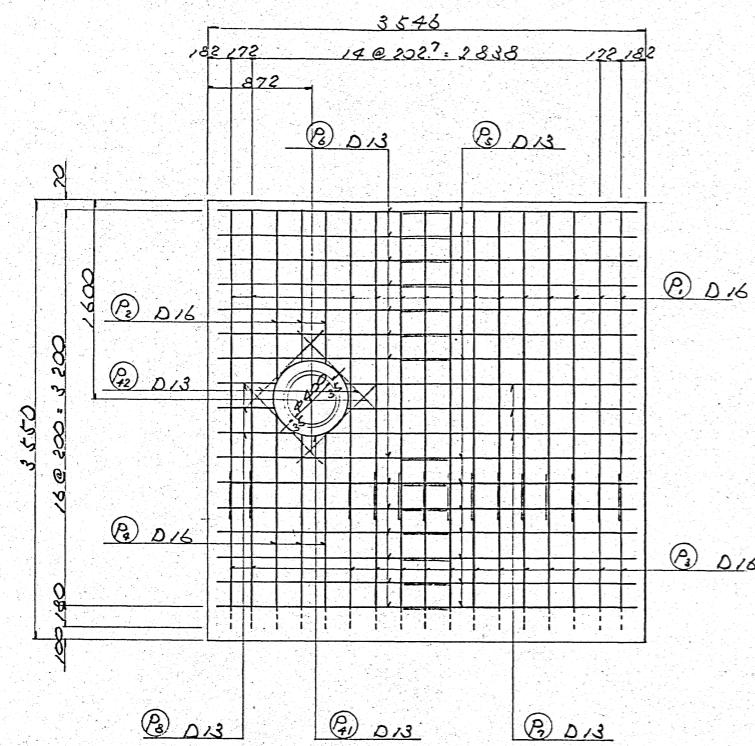


I - I 斷面 縮尺 1/30

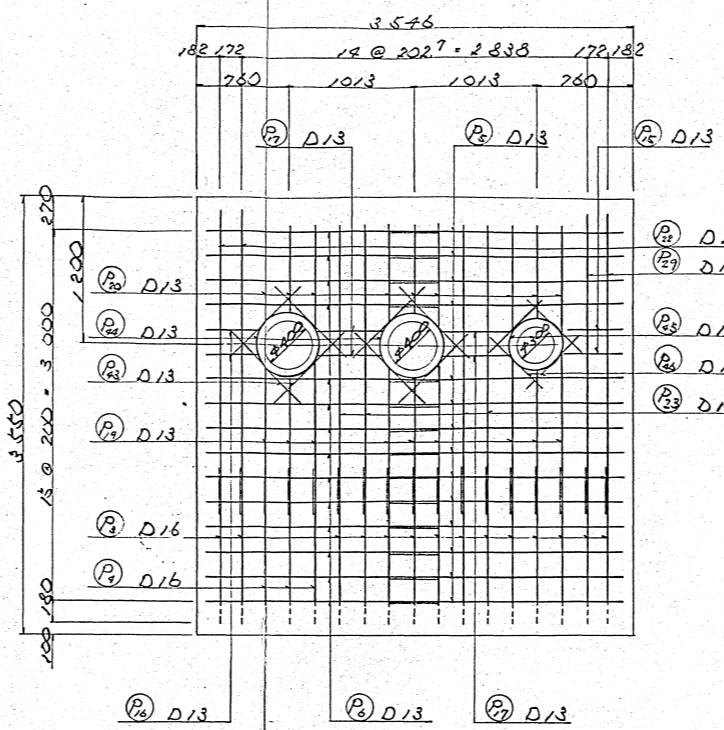


K - K 斷面 縮尺 1/30

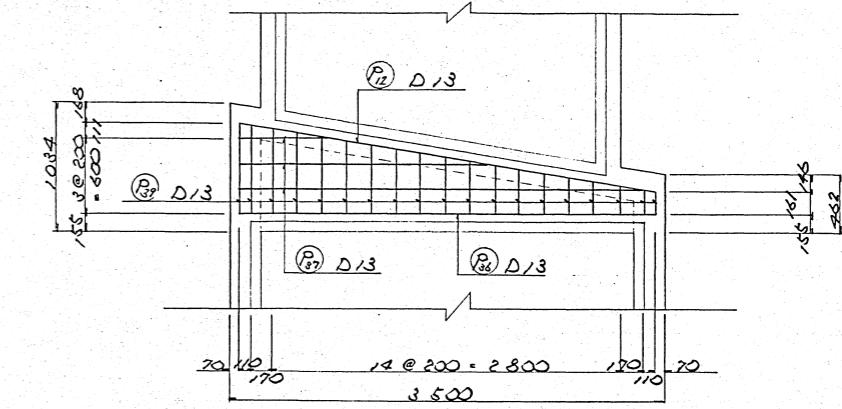


H - H 斷面 縮尺 1/30

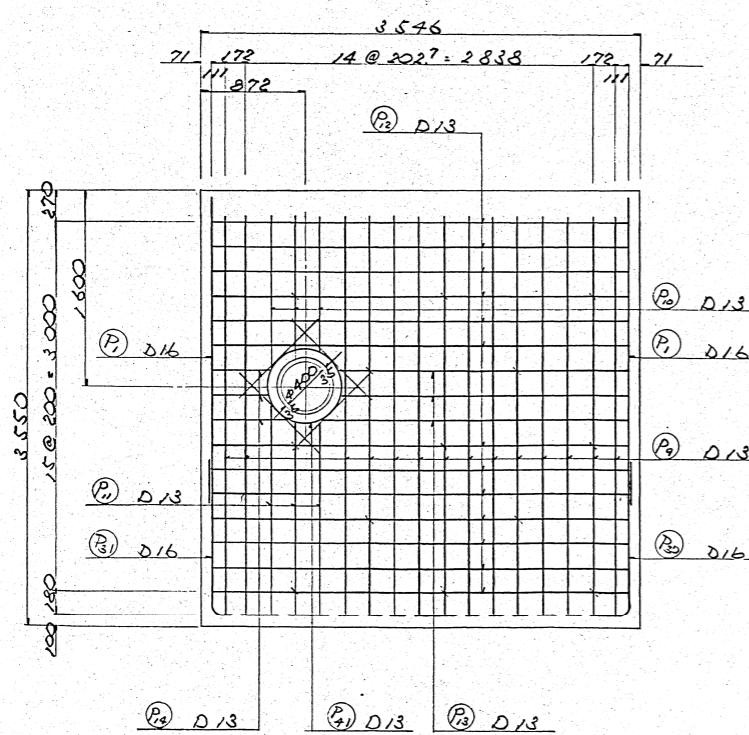

J - J 斷面 縮尺 1/30

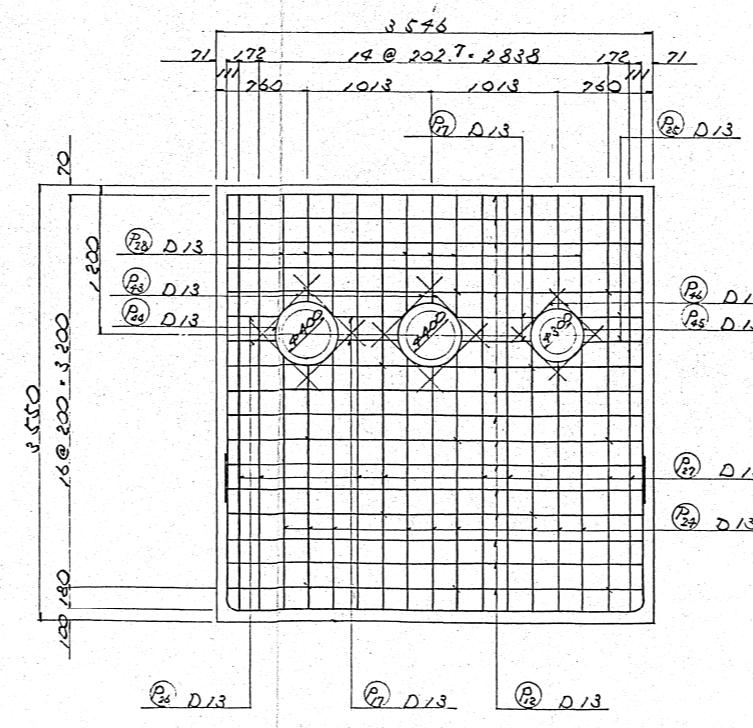


L - L 斷面 縮尺 1/30

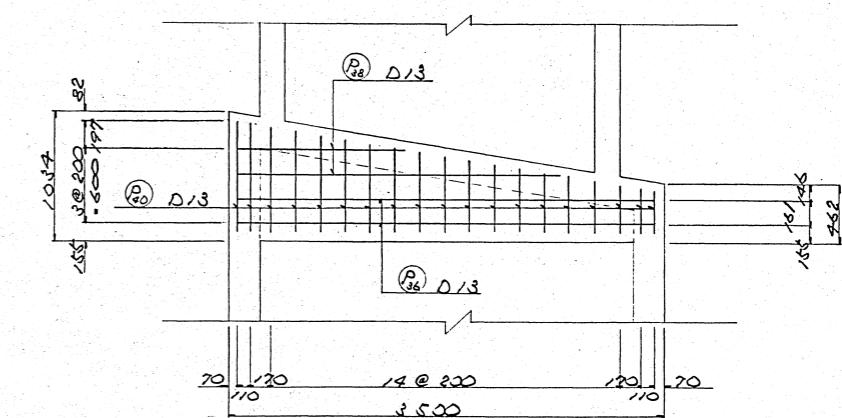


工事名	昭和57年度横浜駅東口開発工事
工事箇所	横浜市西区高島 2丁目
区内名	ホンコ宝町四(2)
区画番号	18 42 路 公 1/30
設計年月	昭和 年 月 1,
横浜駅東口開発公社	


M - M 斷面

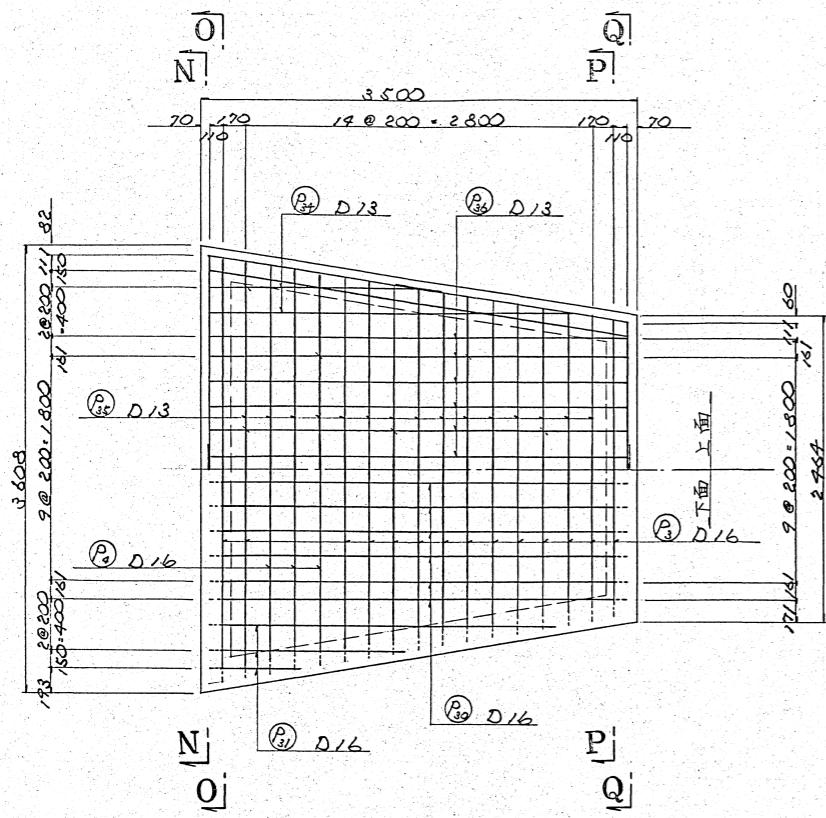


0-0 斷面 縮尺 1/30

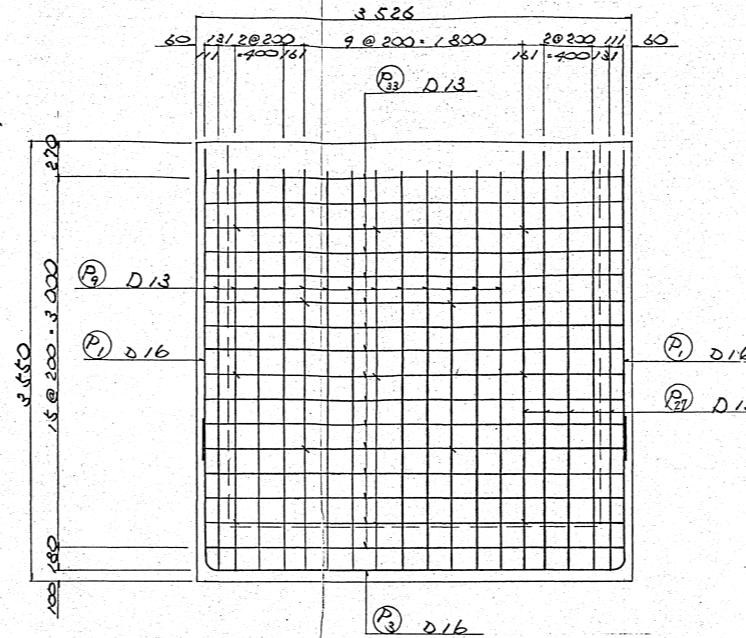


N - N 斷面

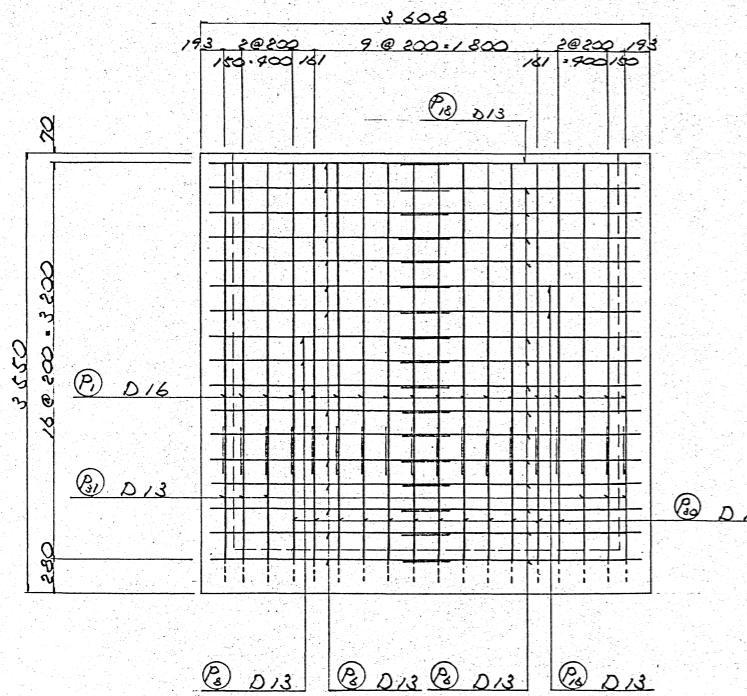


P - P 斷面 縮尺 1/30

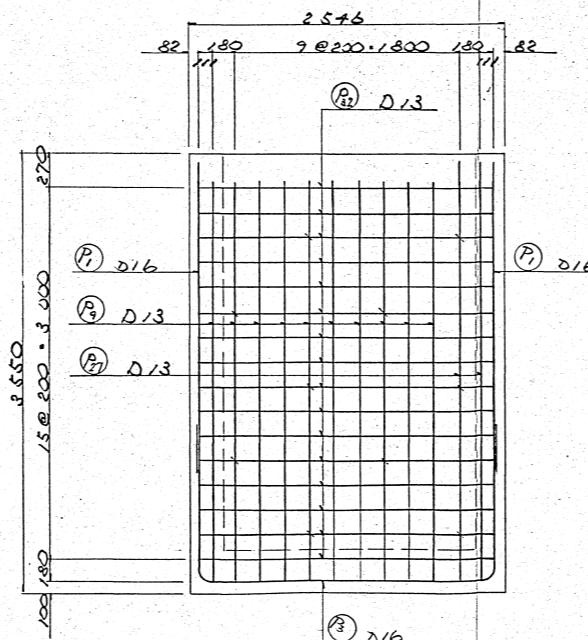


## Q - Q 斷面

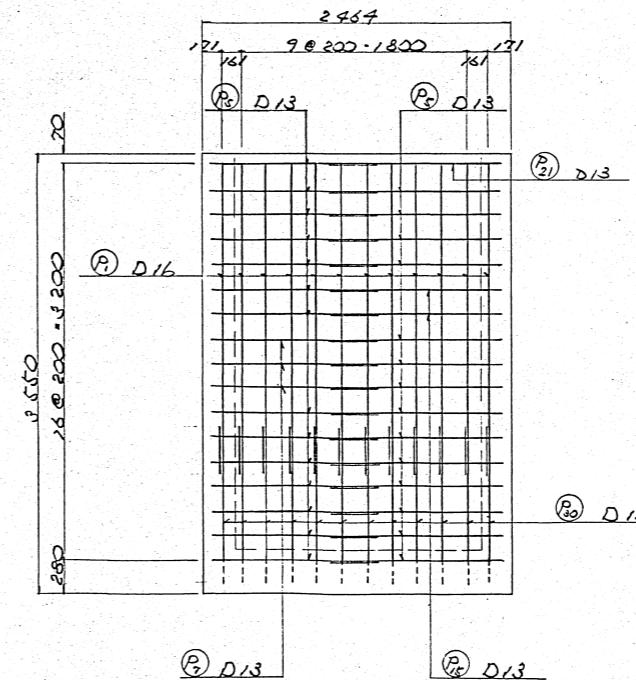


R - R 断面

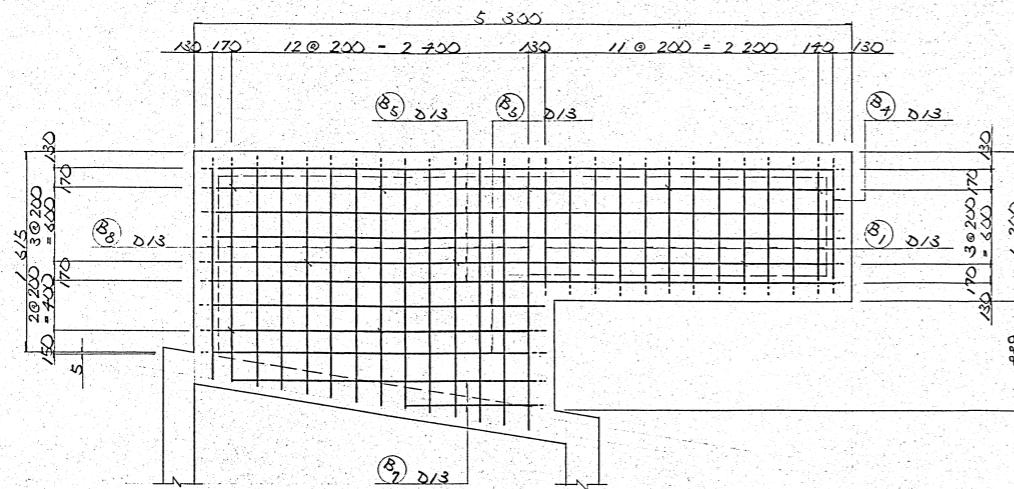


V - V 斷面 縮尺 1/30

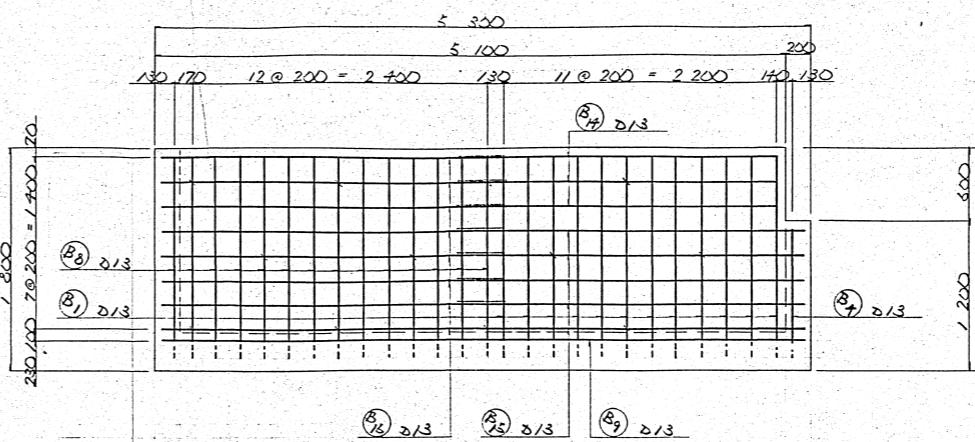


S - S 斷面 縮尺 1/

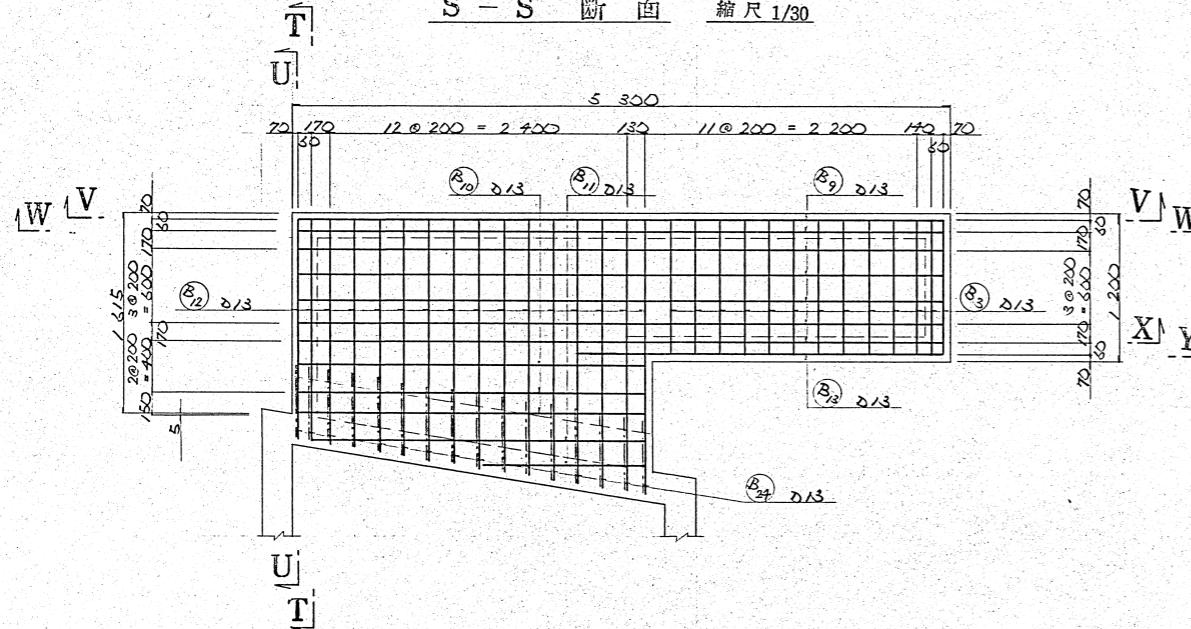


W-W 断面 缩尺 1/30

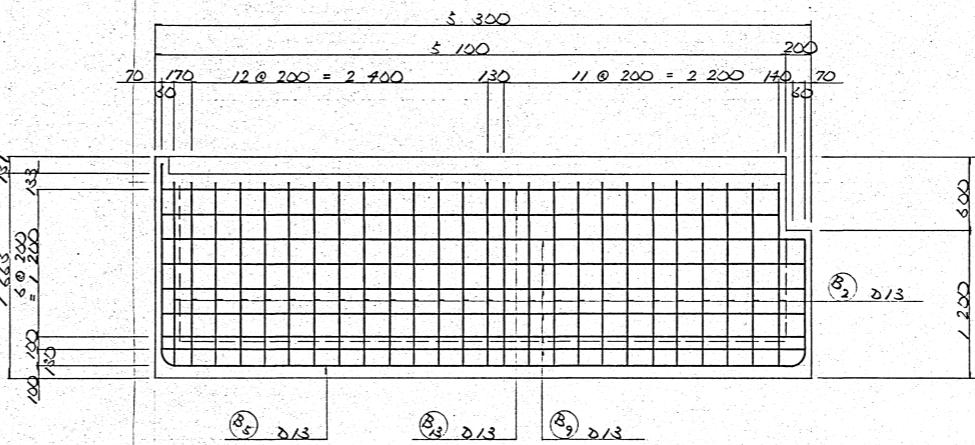


T - T 断面 纵尺 1/30

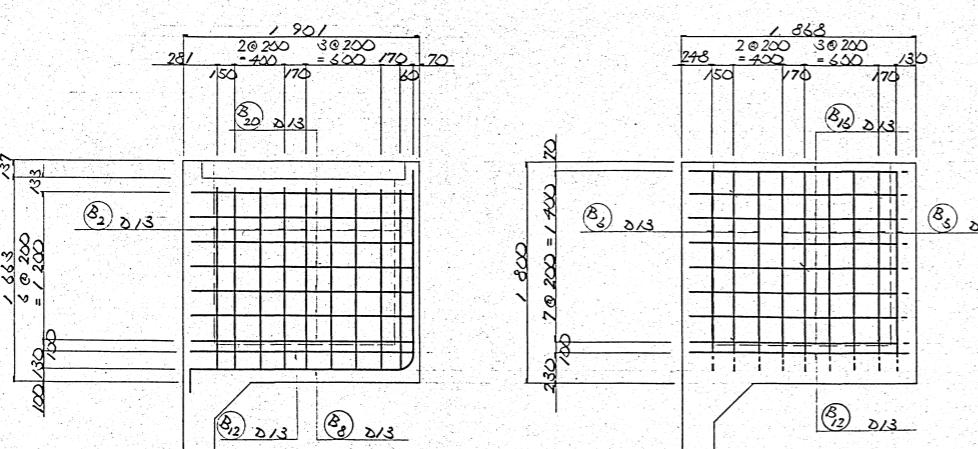

U-U 斷面 繩尺 1/


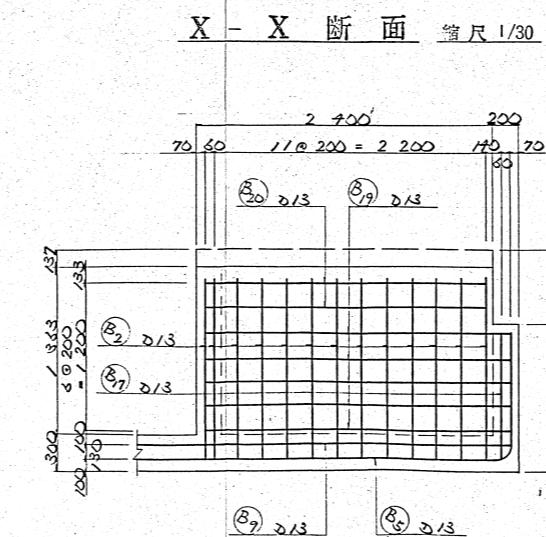


Y-Y 断面

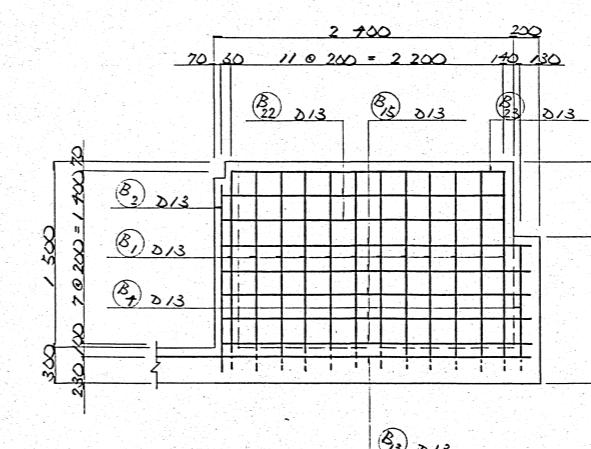


蓋配置平面図

縮尺 1/30

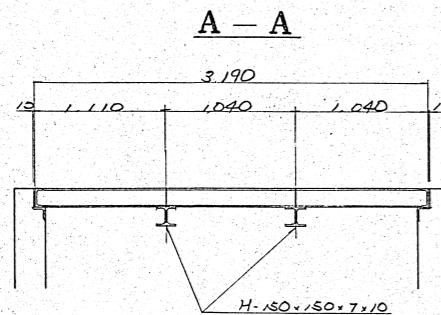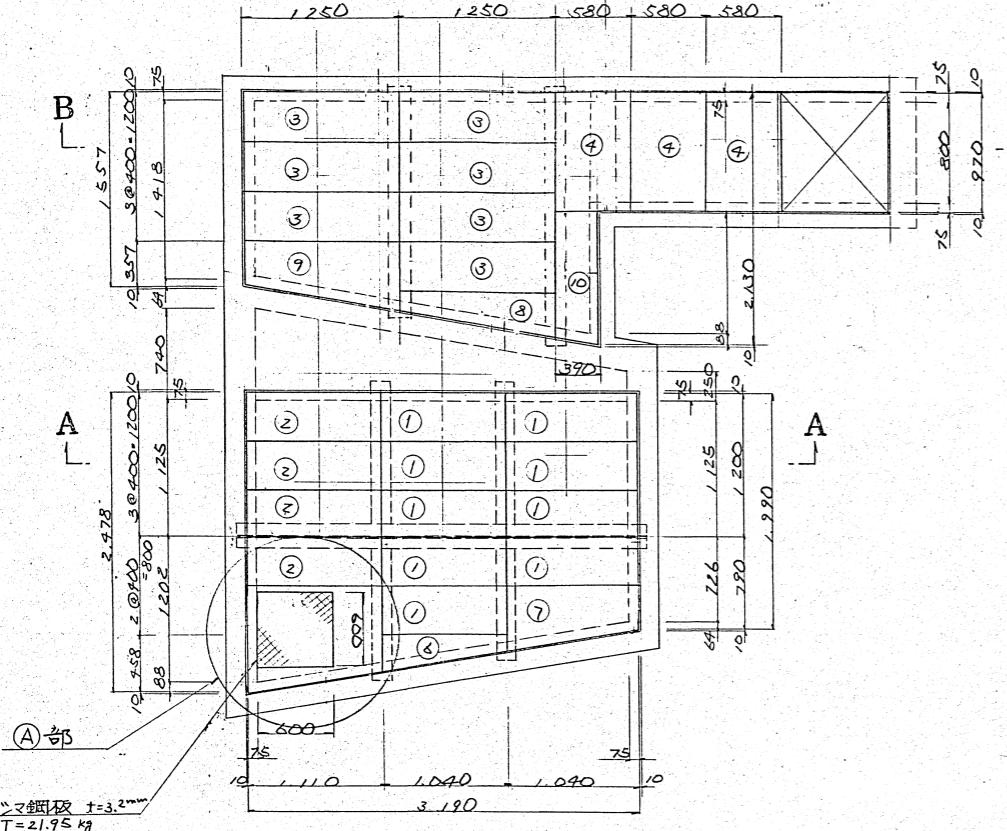


B - B

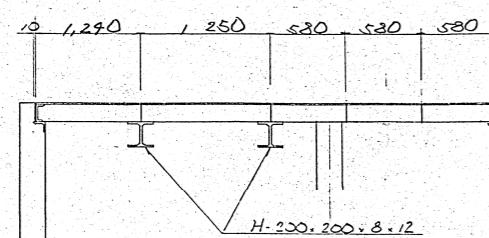


蓋詳細図 縮尺 1/10

矩形蓋

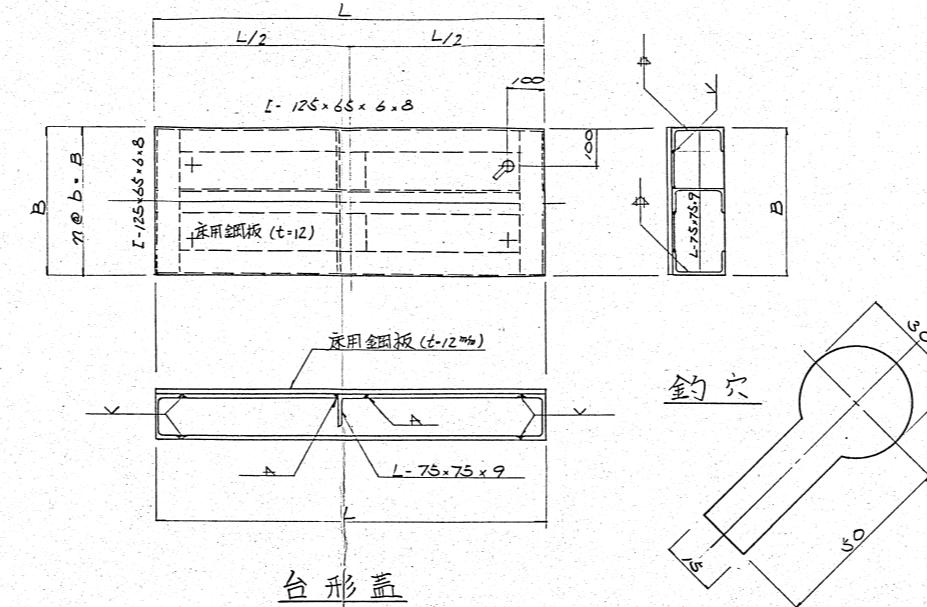


台形蓋

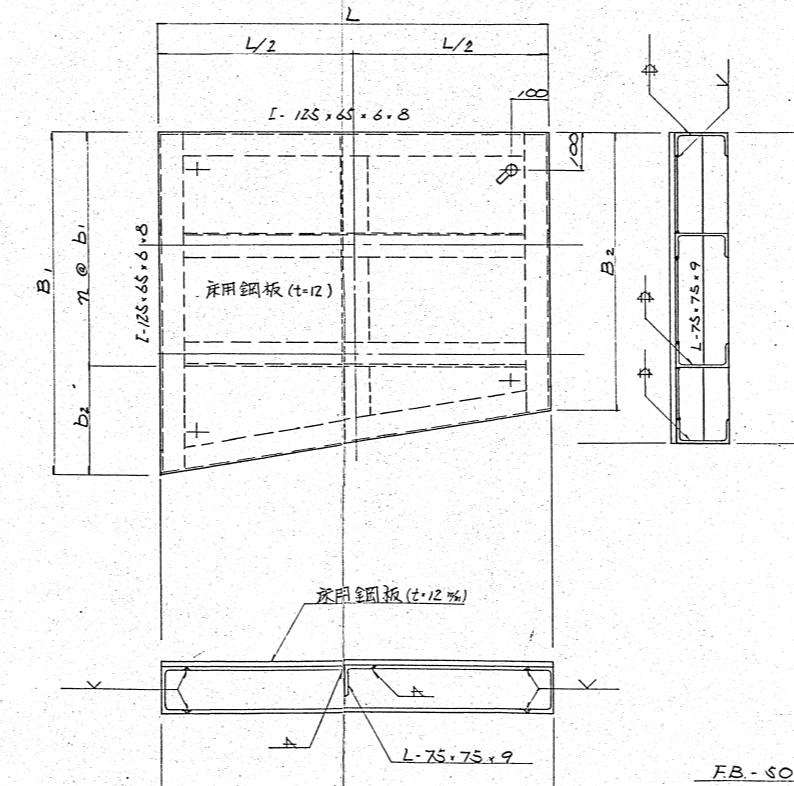

矩形蓋寸法表


単位 (mm)

記号	蓋番号			
	①	②	③	④
L	1.036	1.140	1.250	970
B	400	400	400	580
b	200	200	200	290
n	2	2	2	2
重量 (kg)	90.47	101.67	111.45	125.4

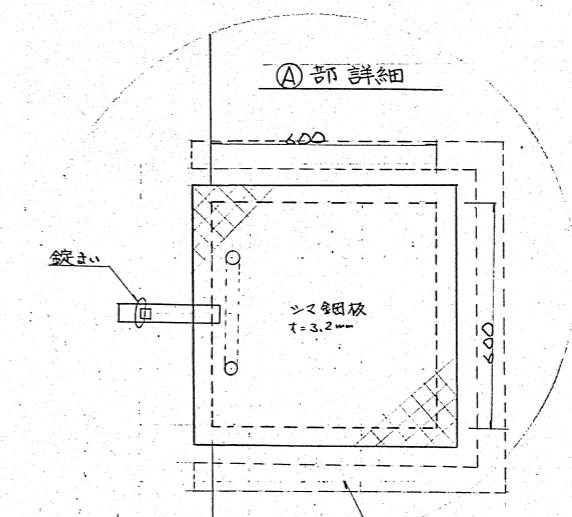

(注) 450口横浜市タイプはT-14  
プレーナーとする。  
尚、鋸走をつけるものとする。  
外周道路側につなぐは通りを  
L-150で車止めを設ける。

蓋受部詳細図 縮尺 1/5

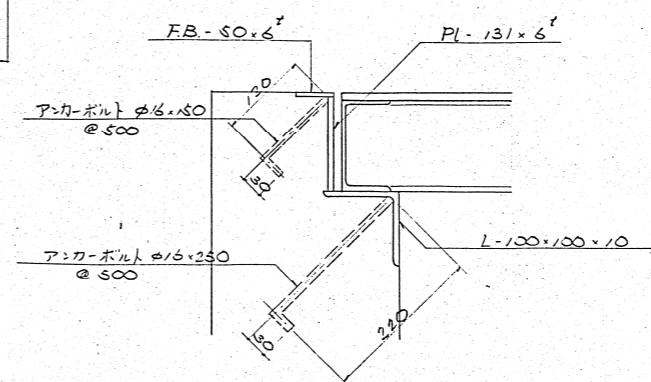

工事名	昭和57年度横浜駅東口開発工事
工事番号	横浜市西区高川 2丁目
箇所名	木ノ下室蓋詳細図(1)
図面番号	22 42
説明	1/30 1/10
設計者	昭和年月
監修者	横浜駅東口開発公社

ポンプ室回り言葉細計画図 S = 130

