

岡野地区確定図索引

縮尺 三千分之一


赤字は図面番号



岡野地区確定図索引


諭
尺
三
十
分
之
一

赤字は図面番号

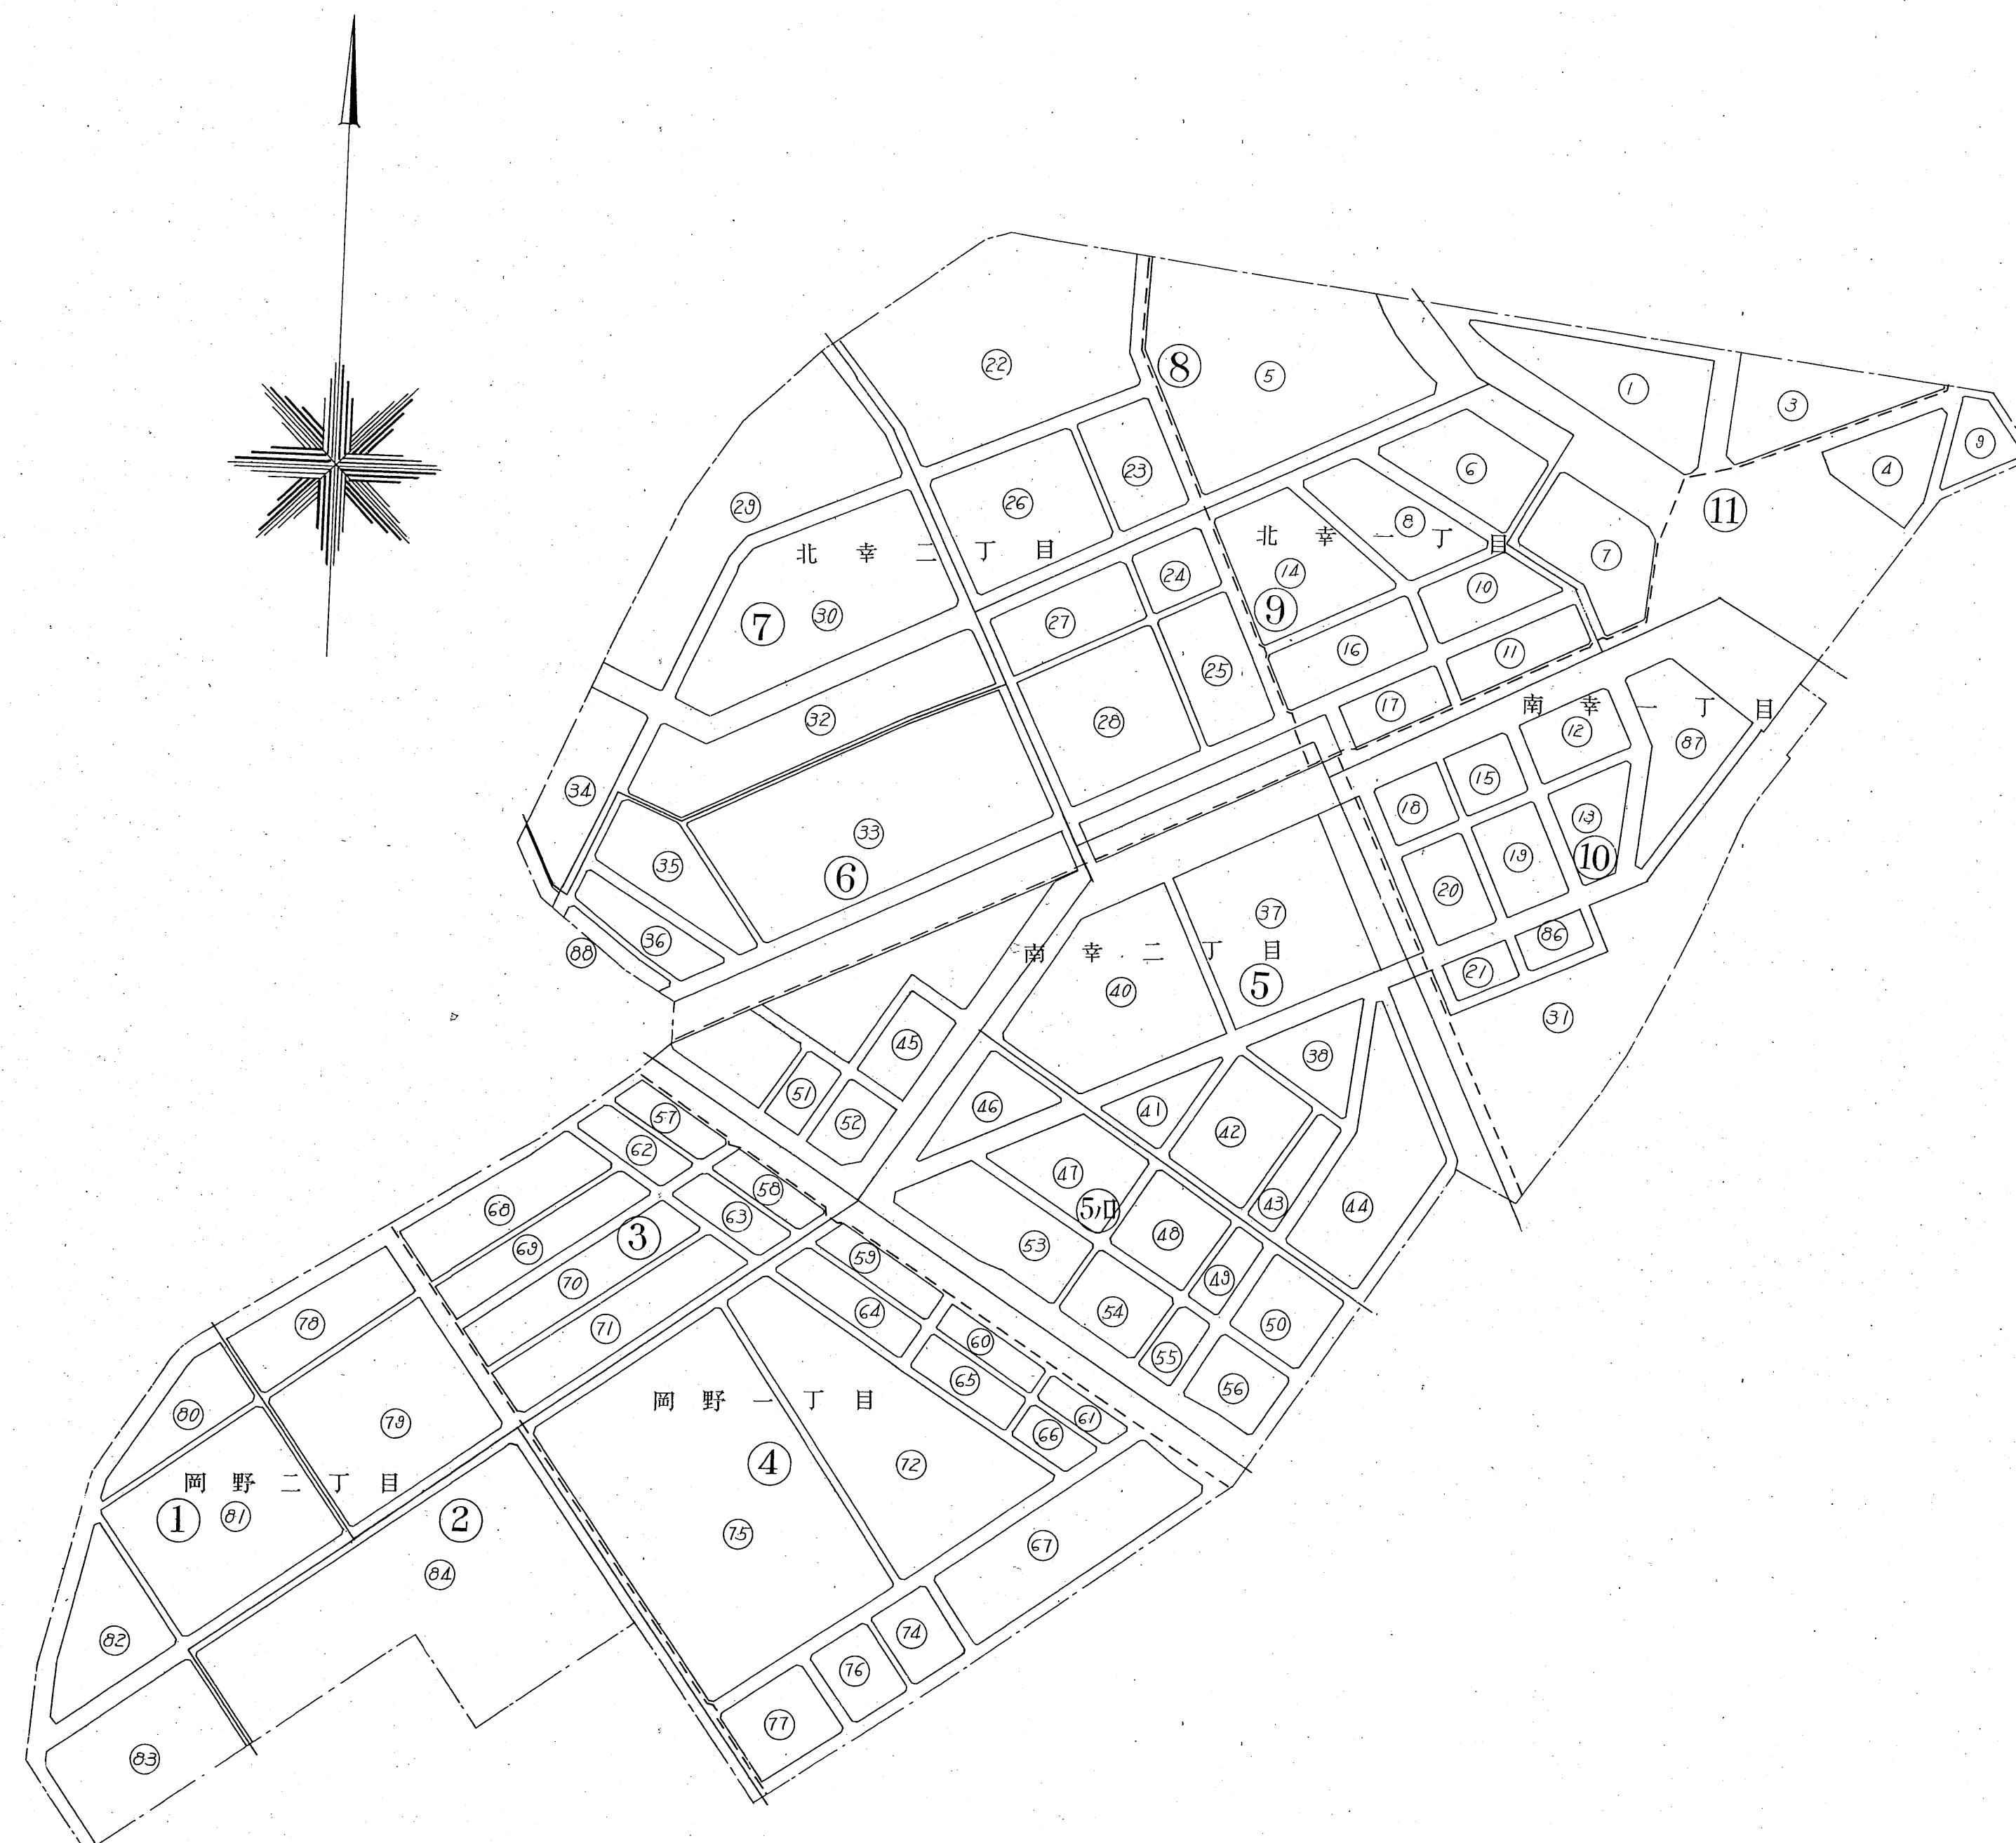

1-2-2


岡野地区確定図第一号

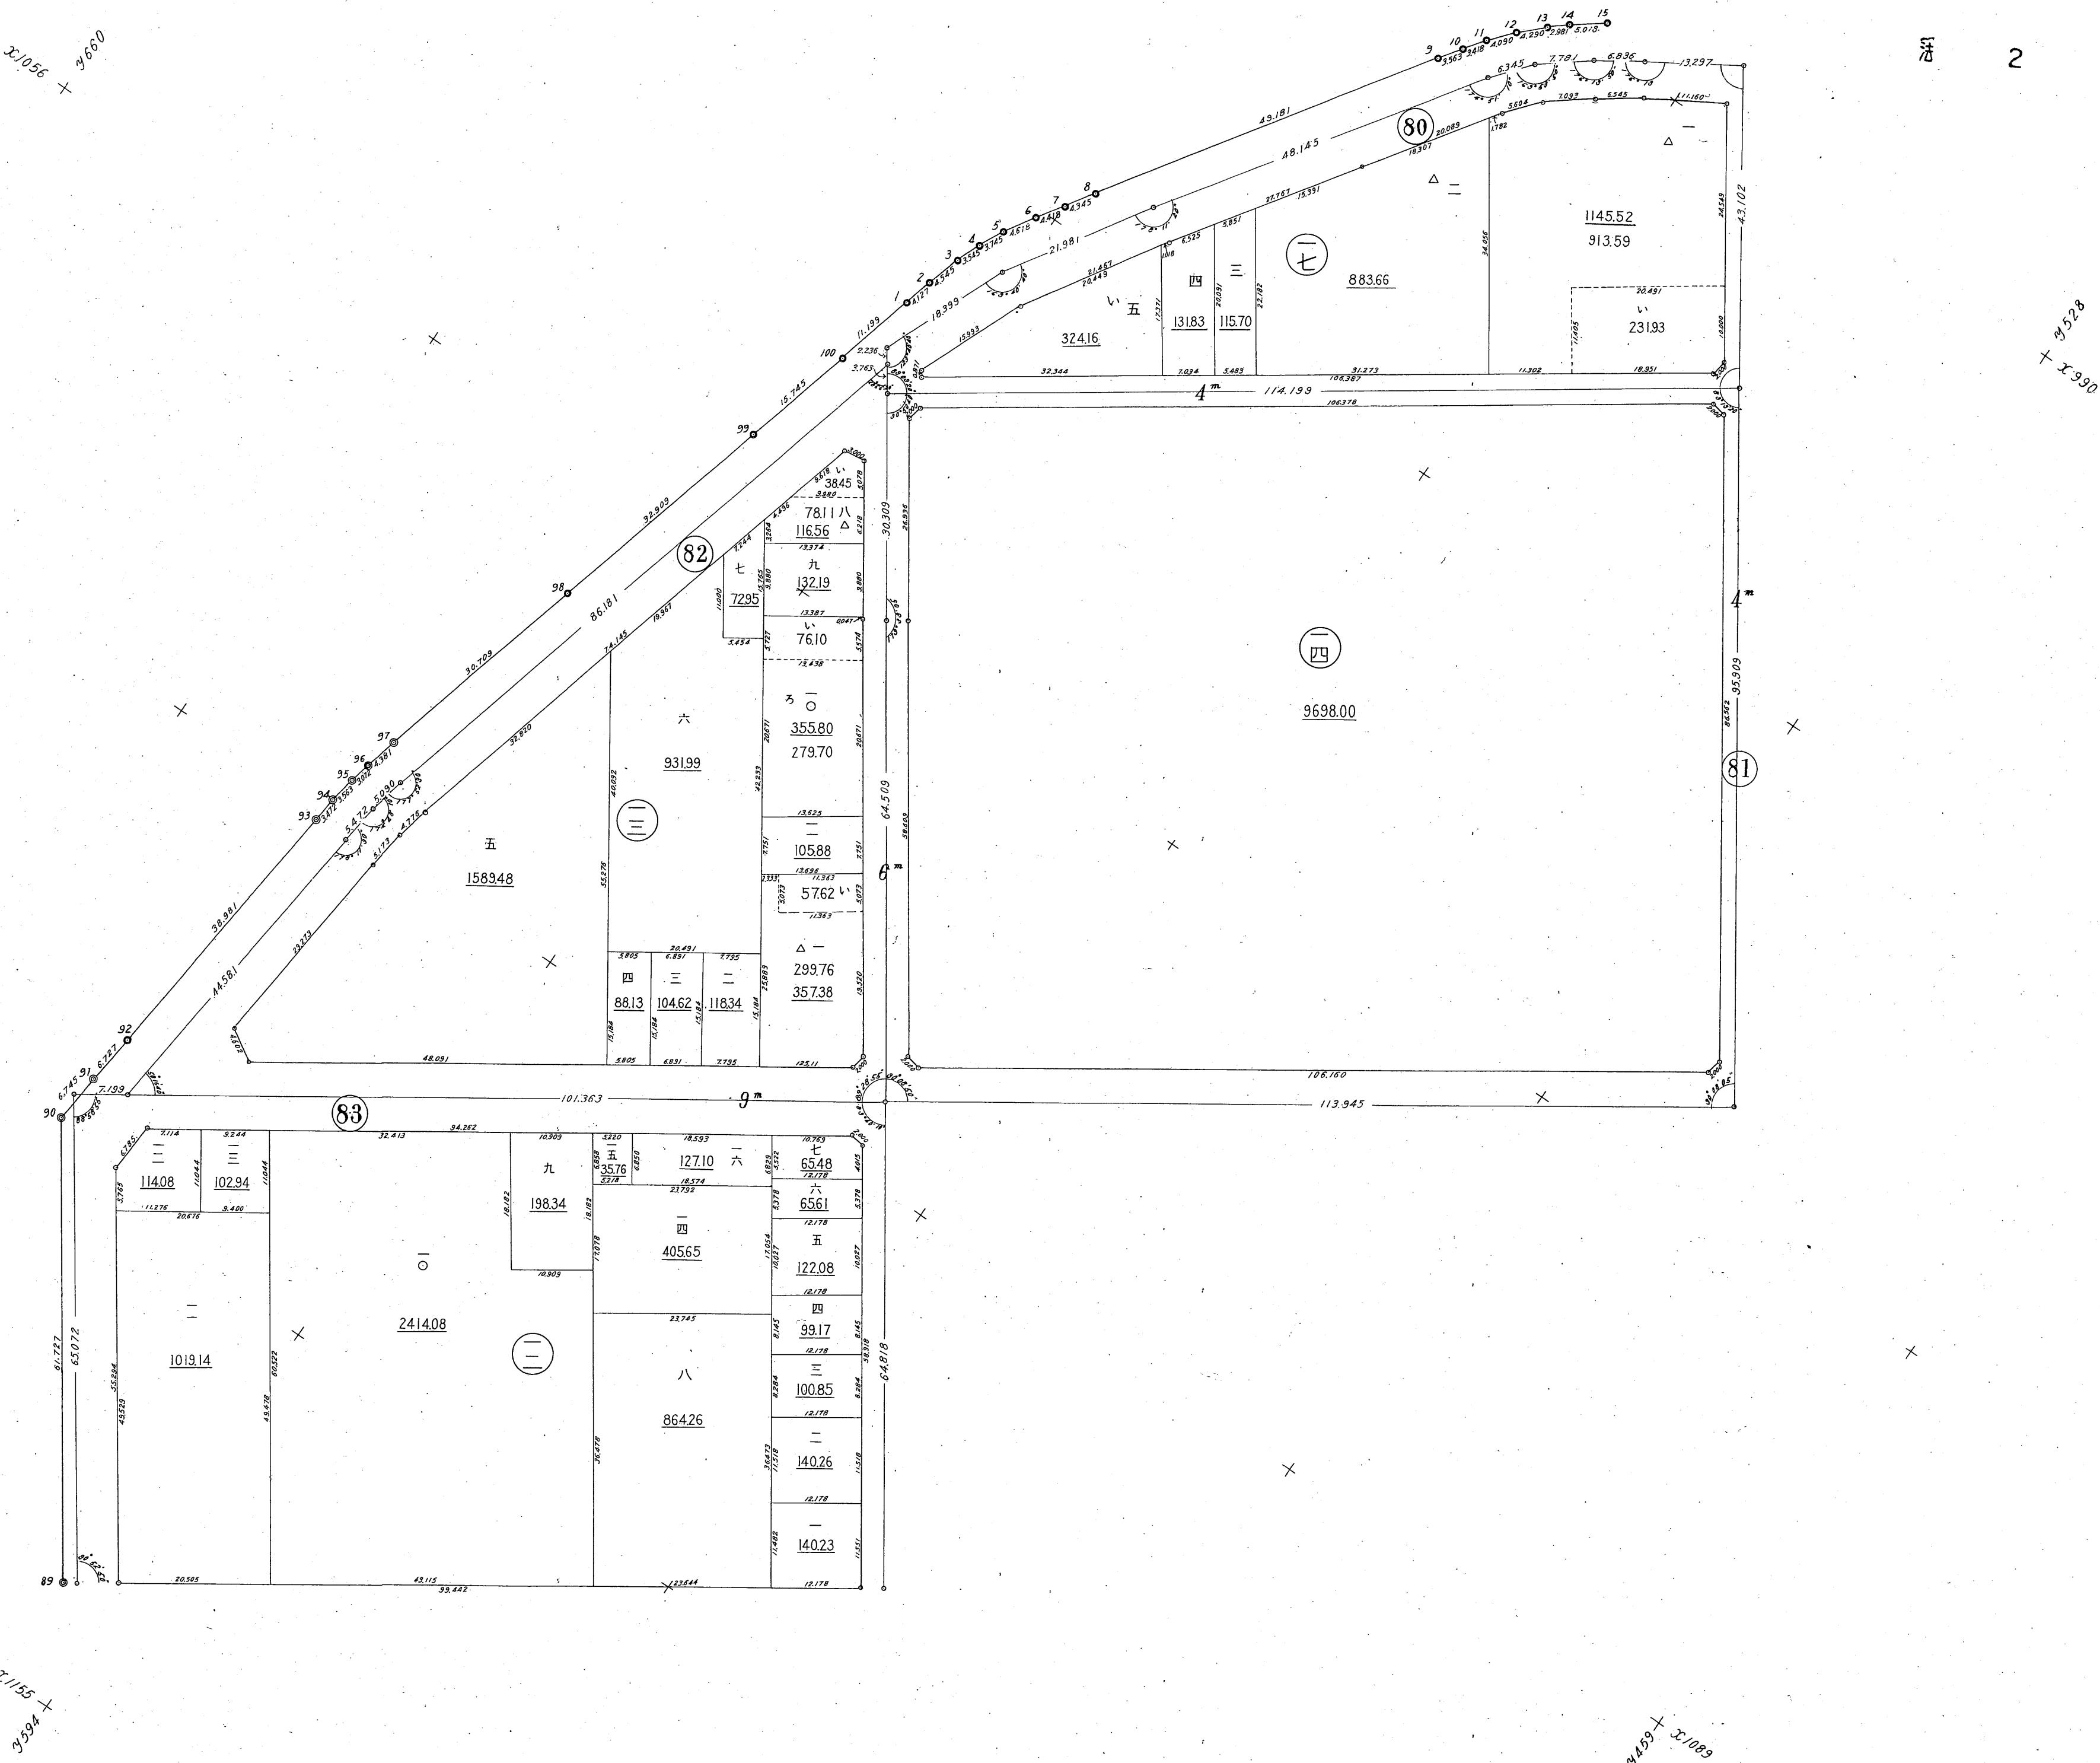

12-3


3

岡野地区確定図第二号

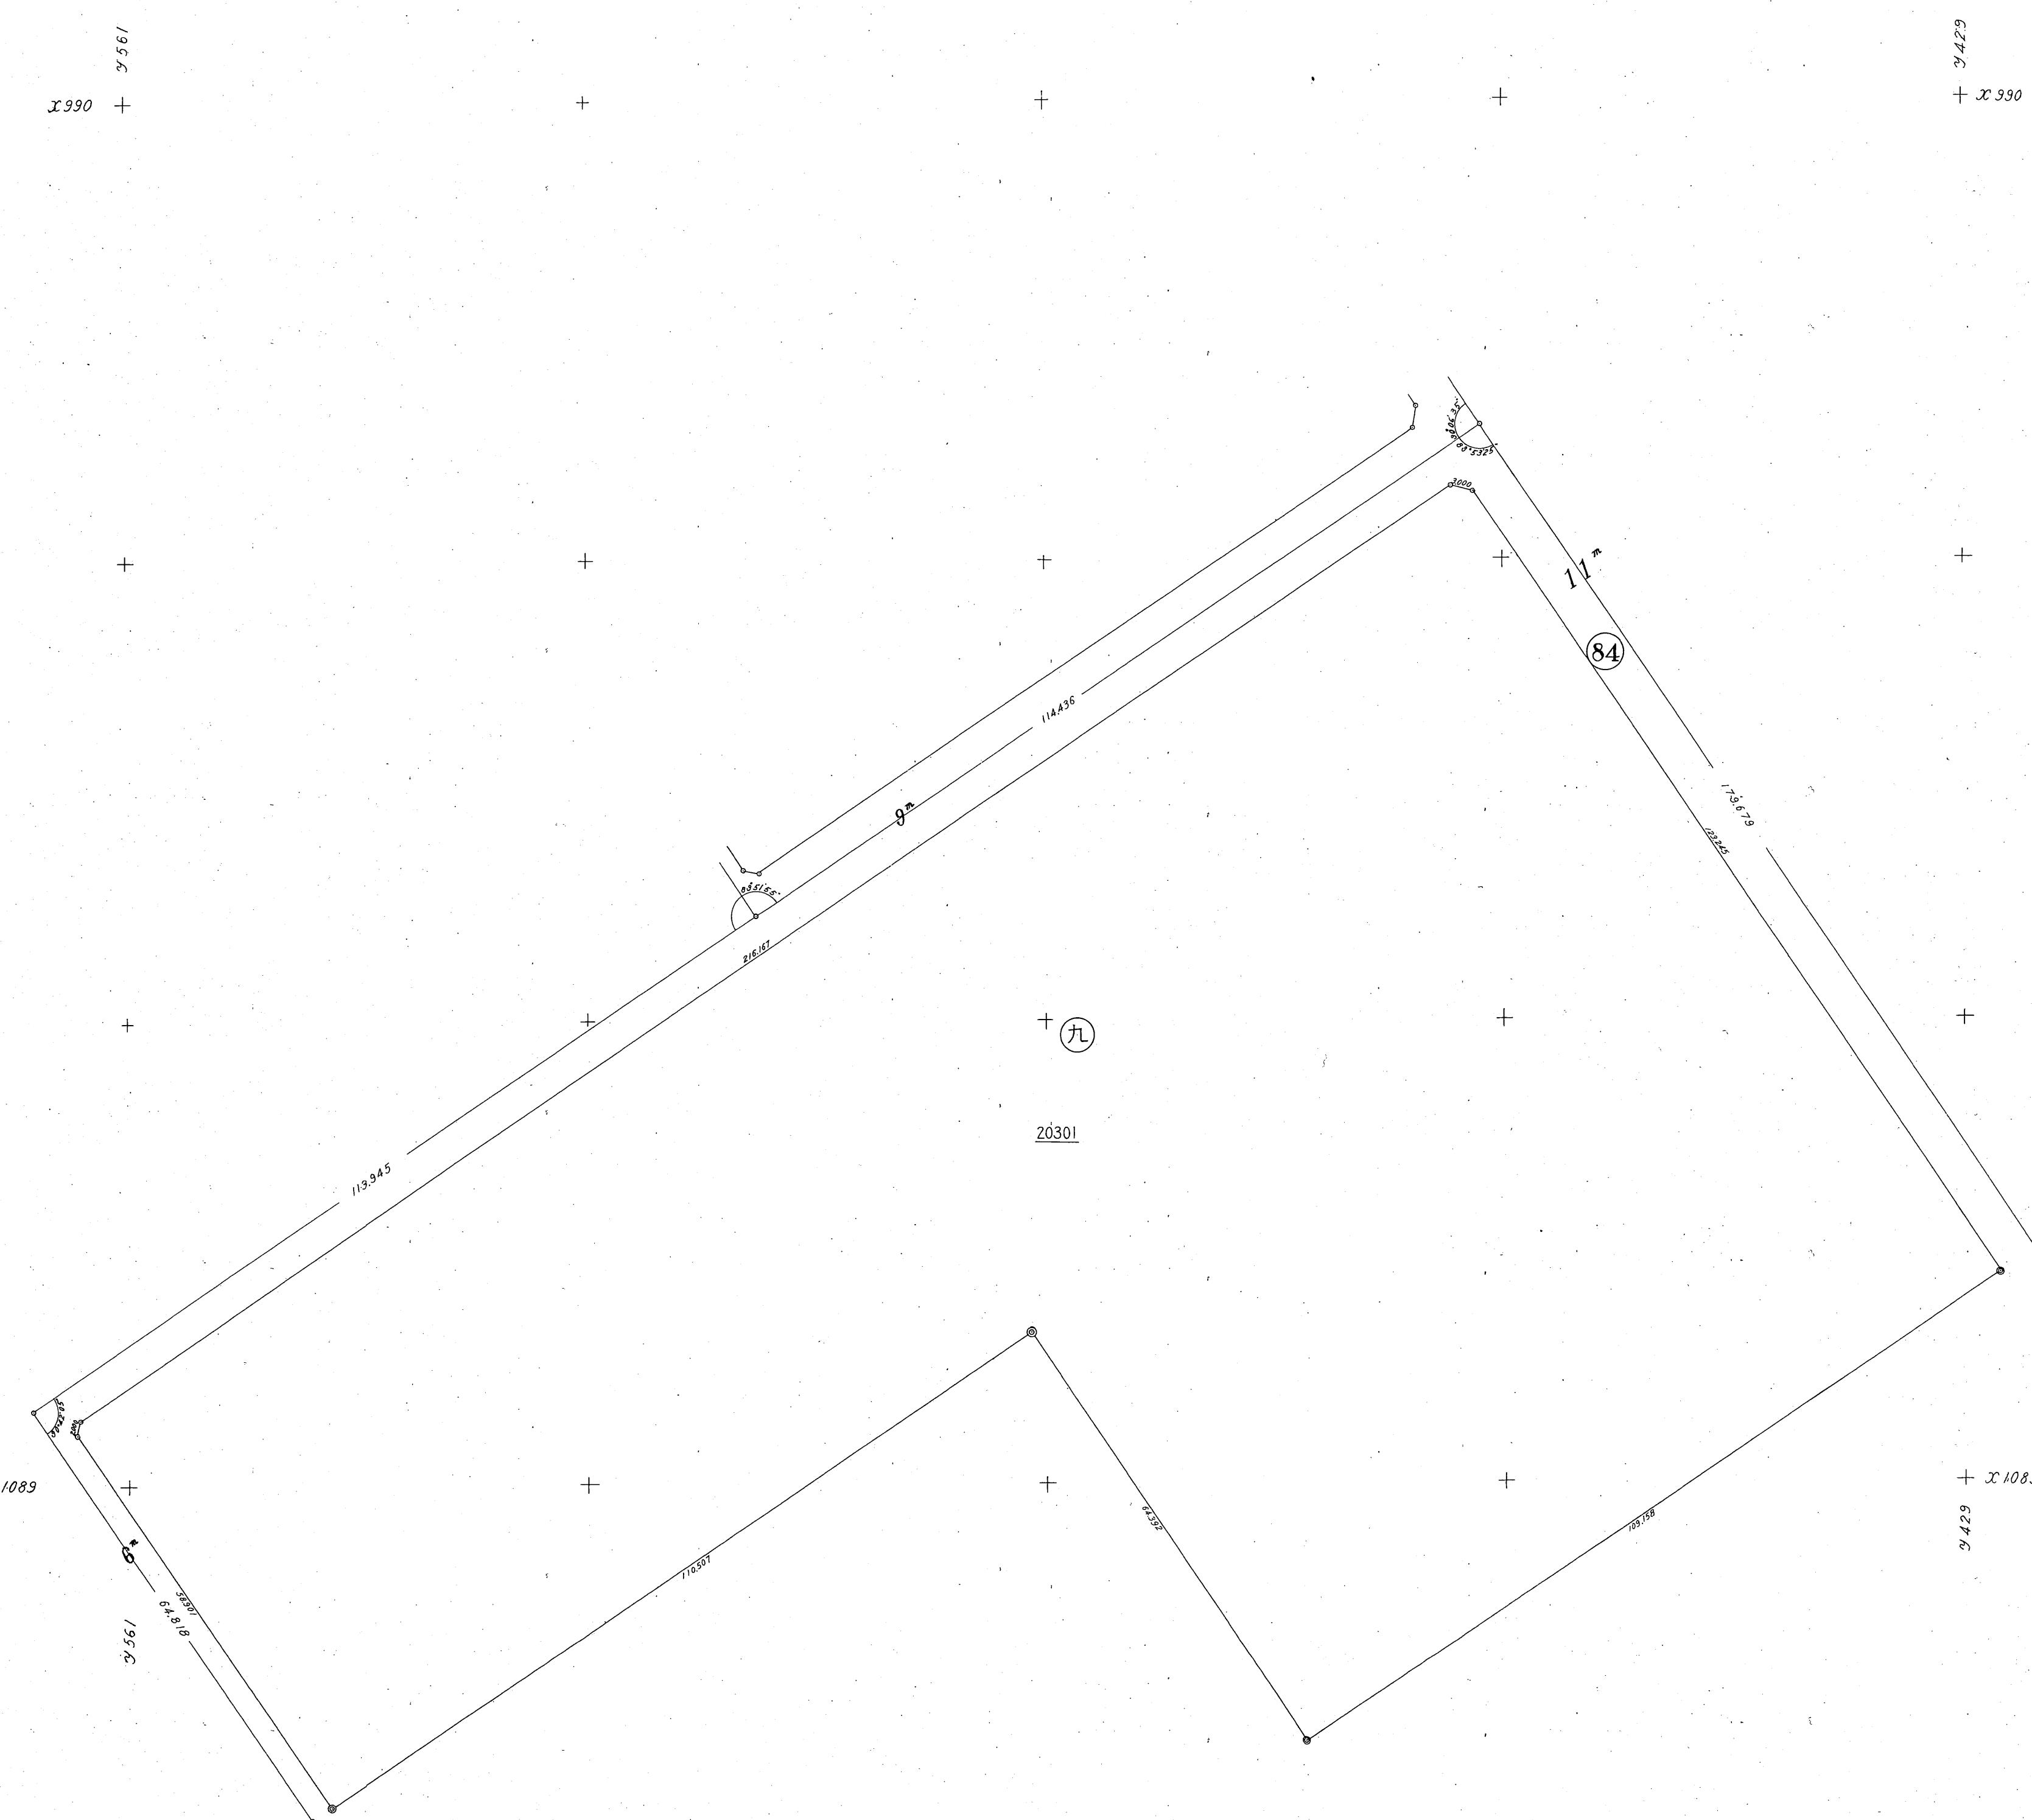


1-2-4

岡野地区確定図第三号

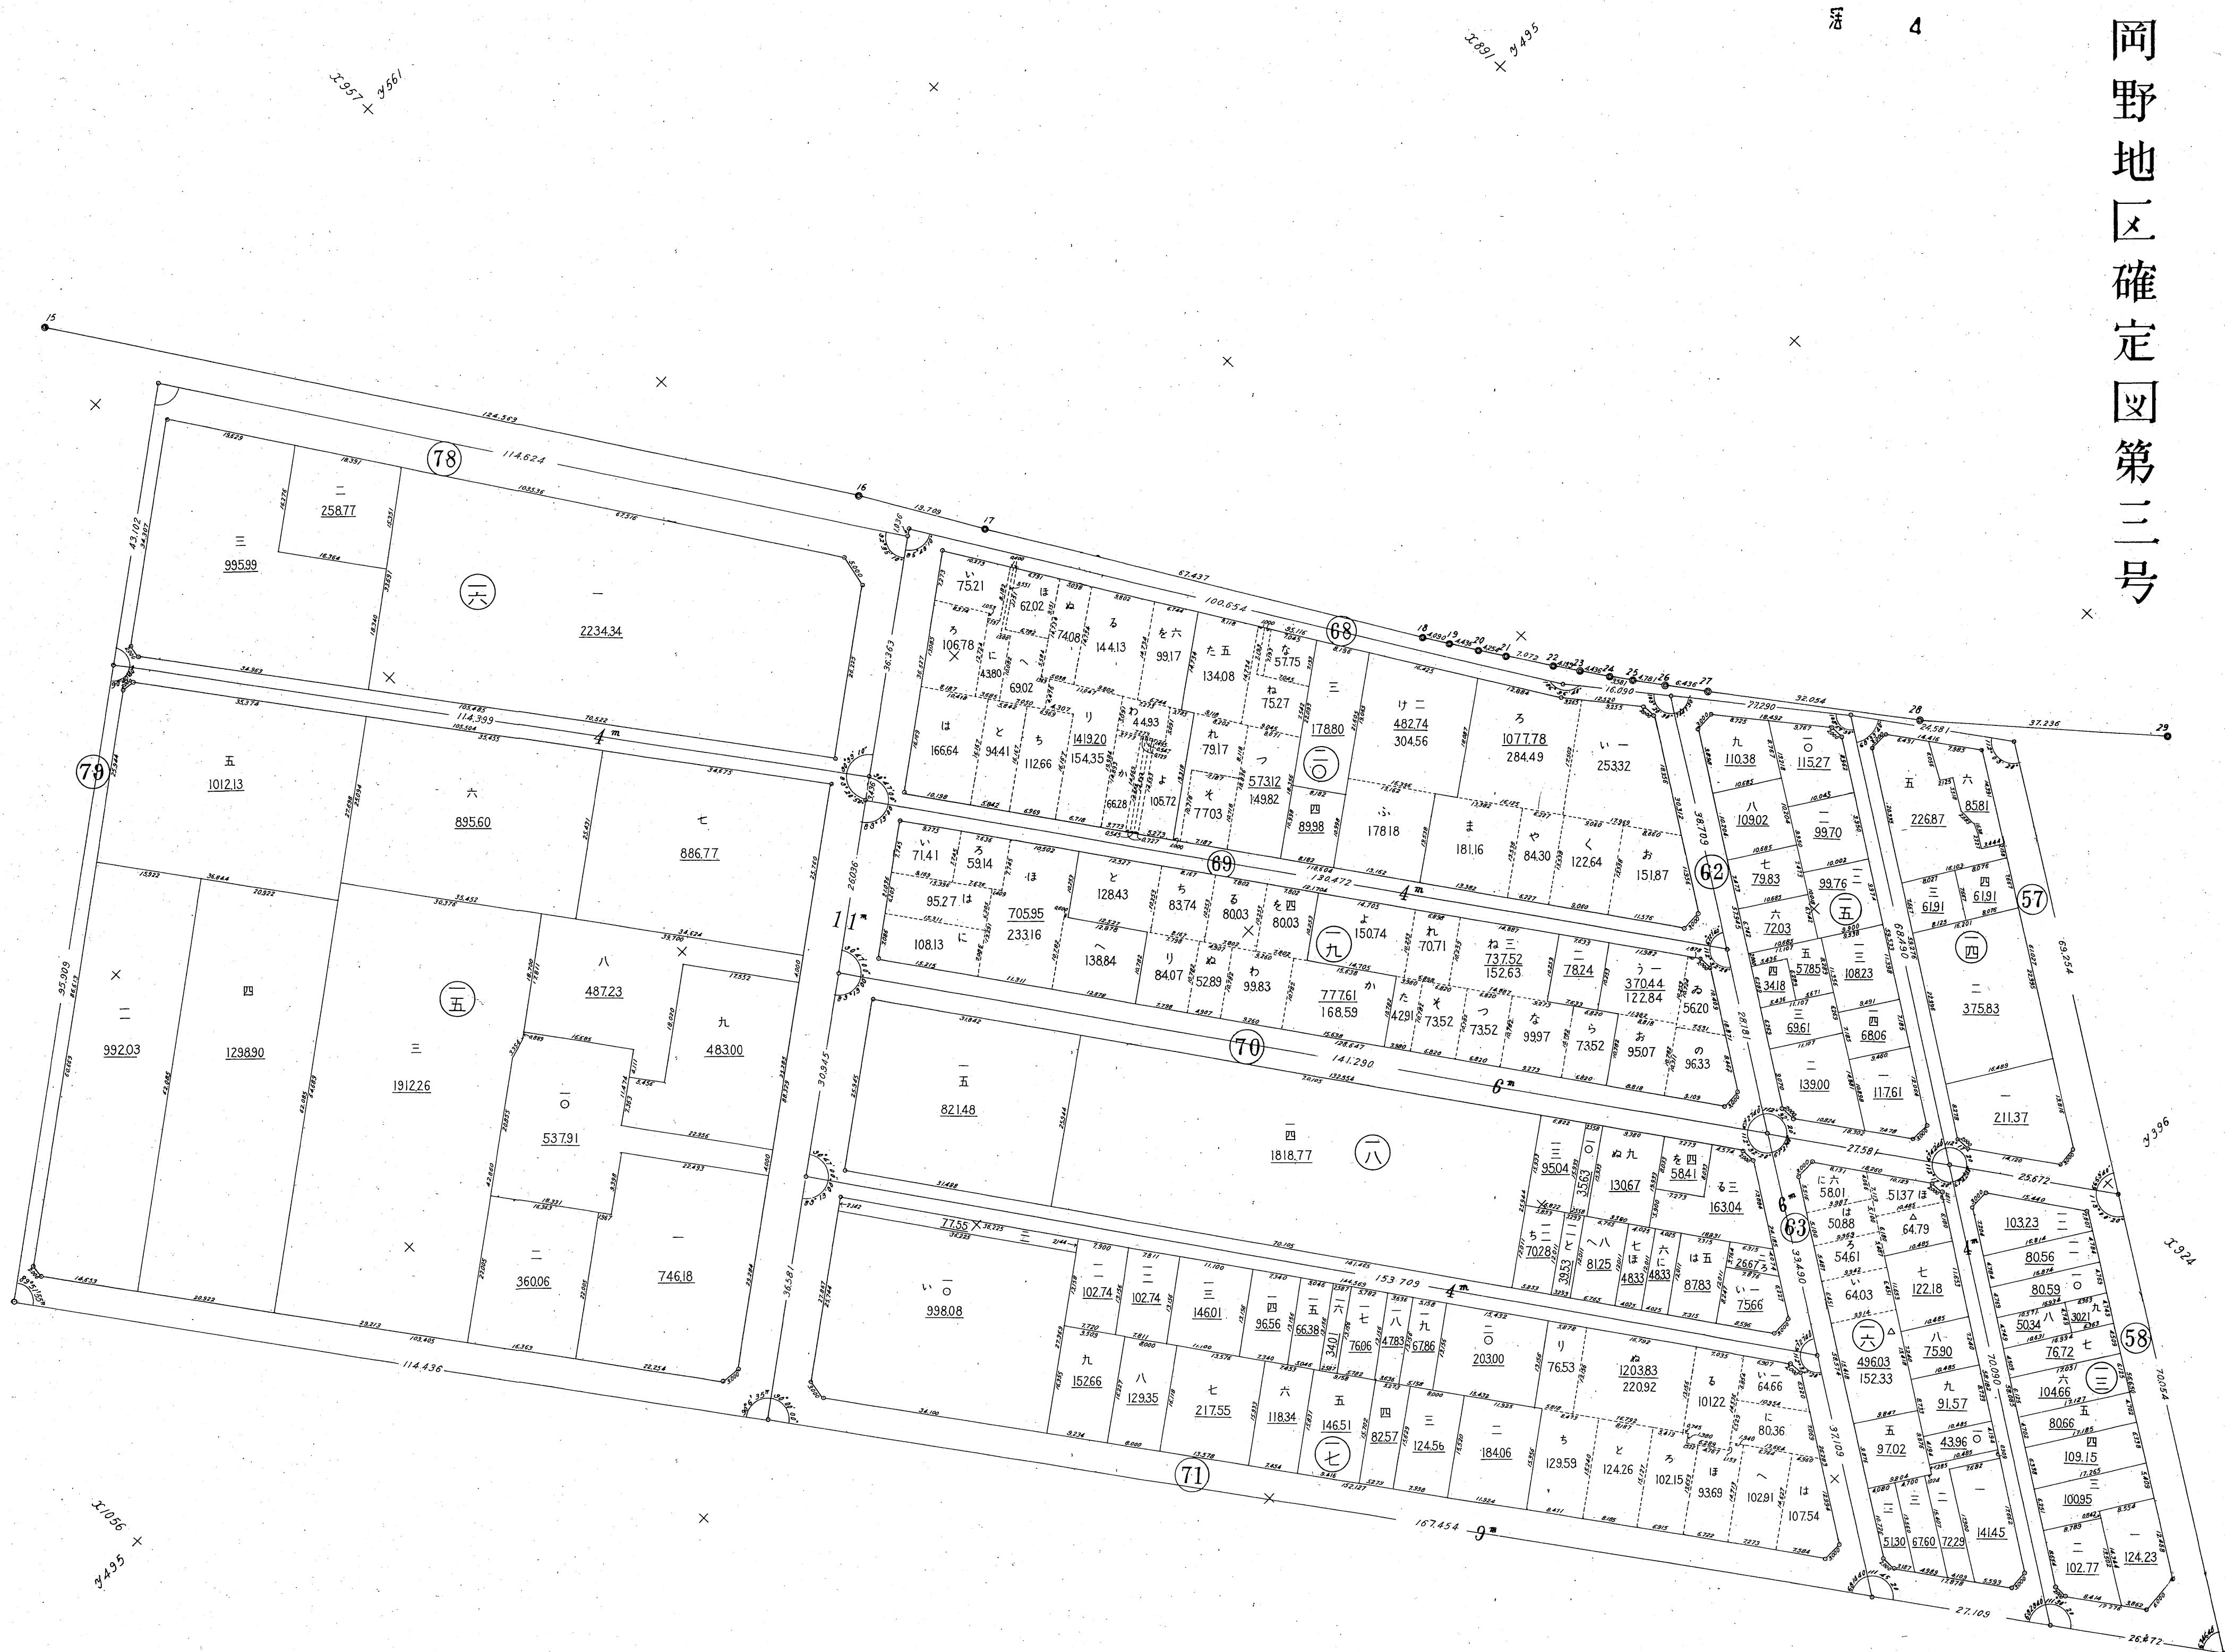

12-5

岡野地区確定圖第四号

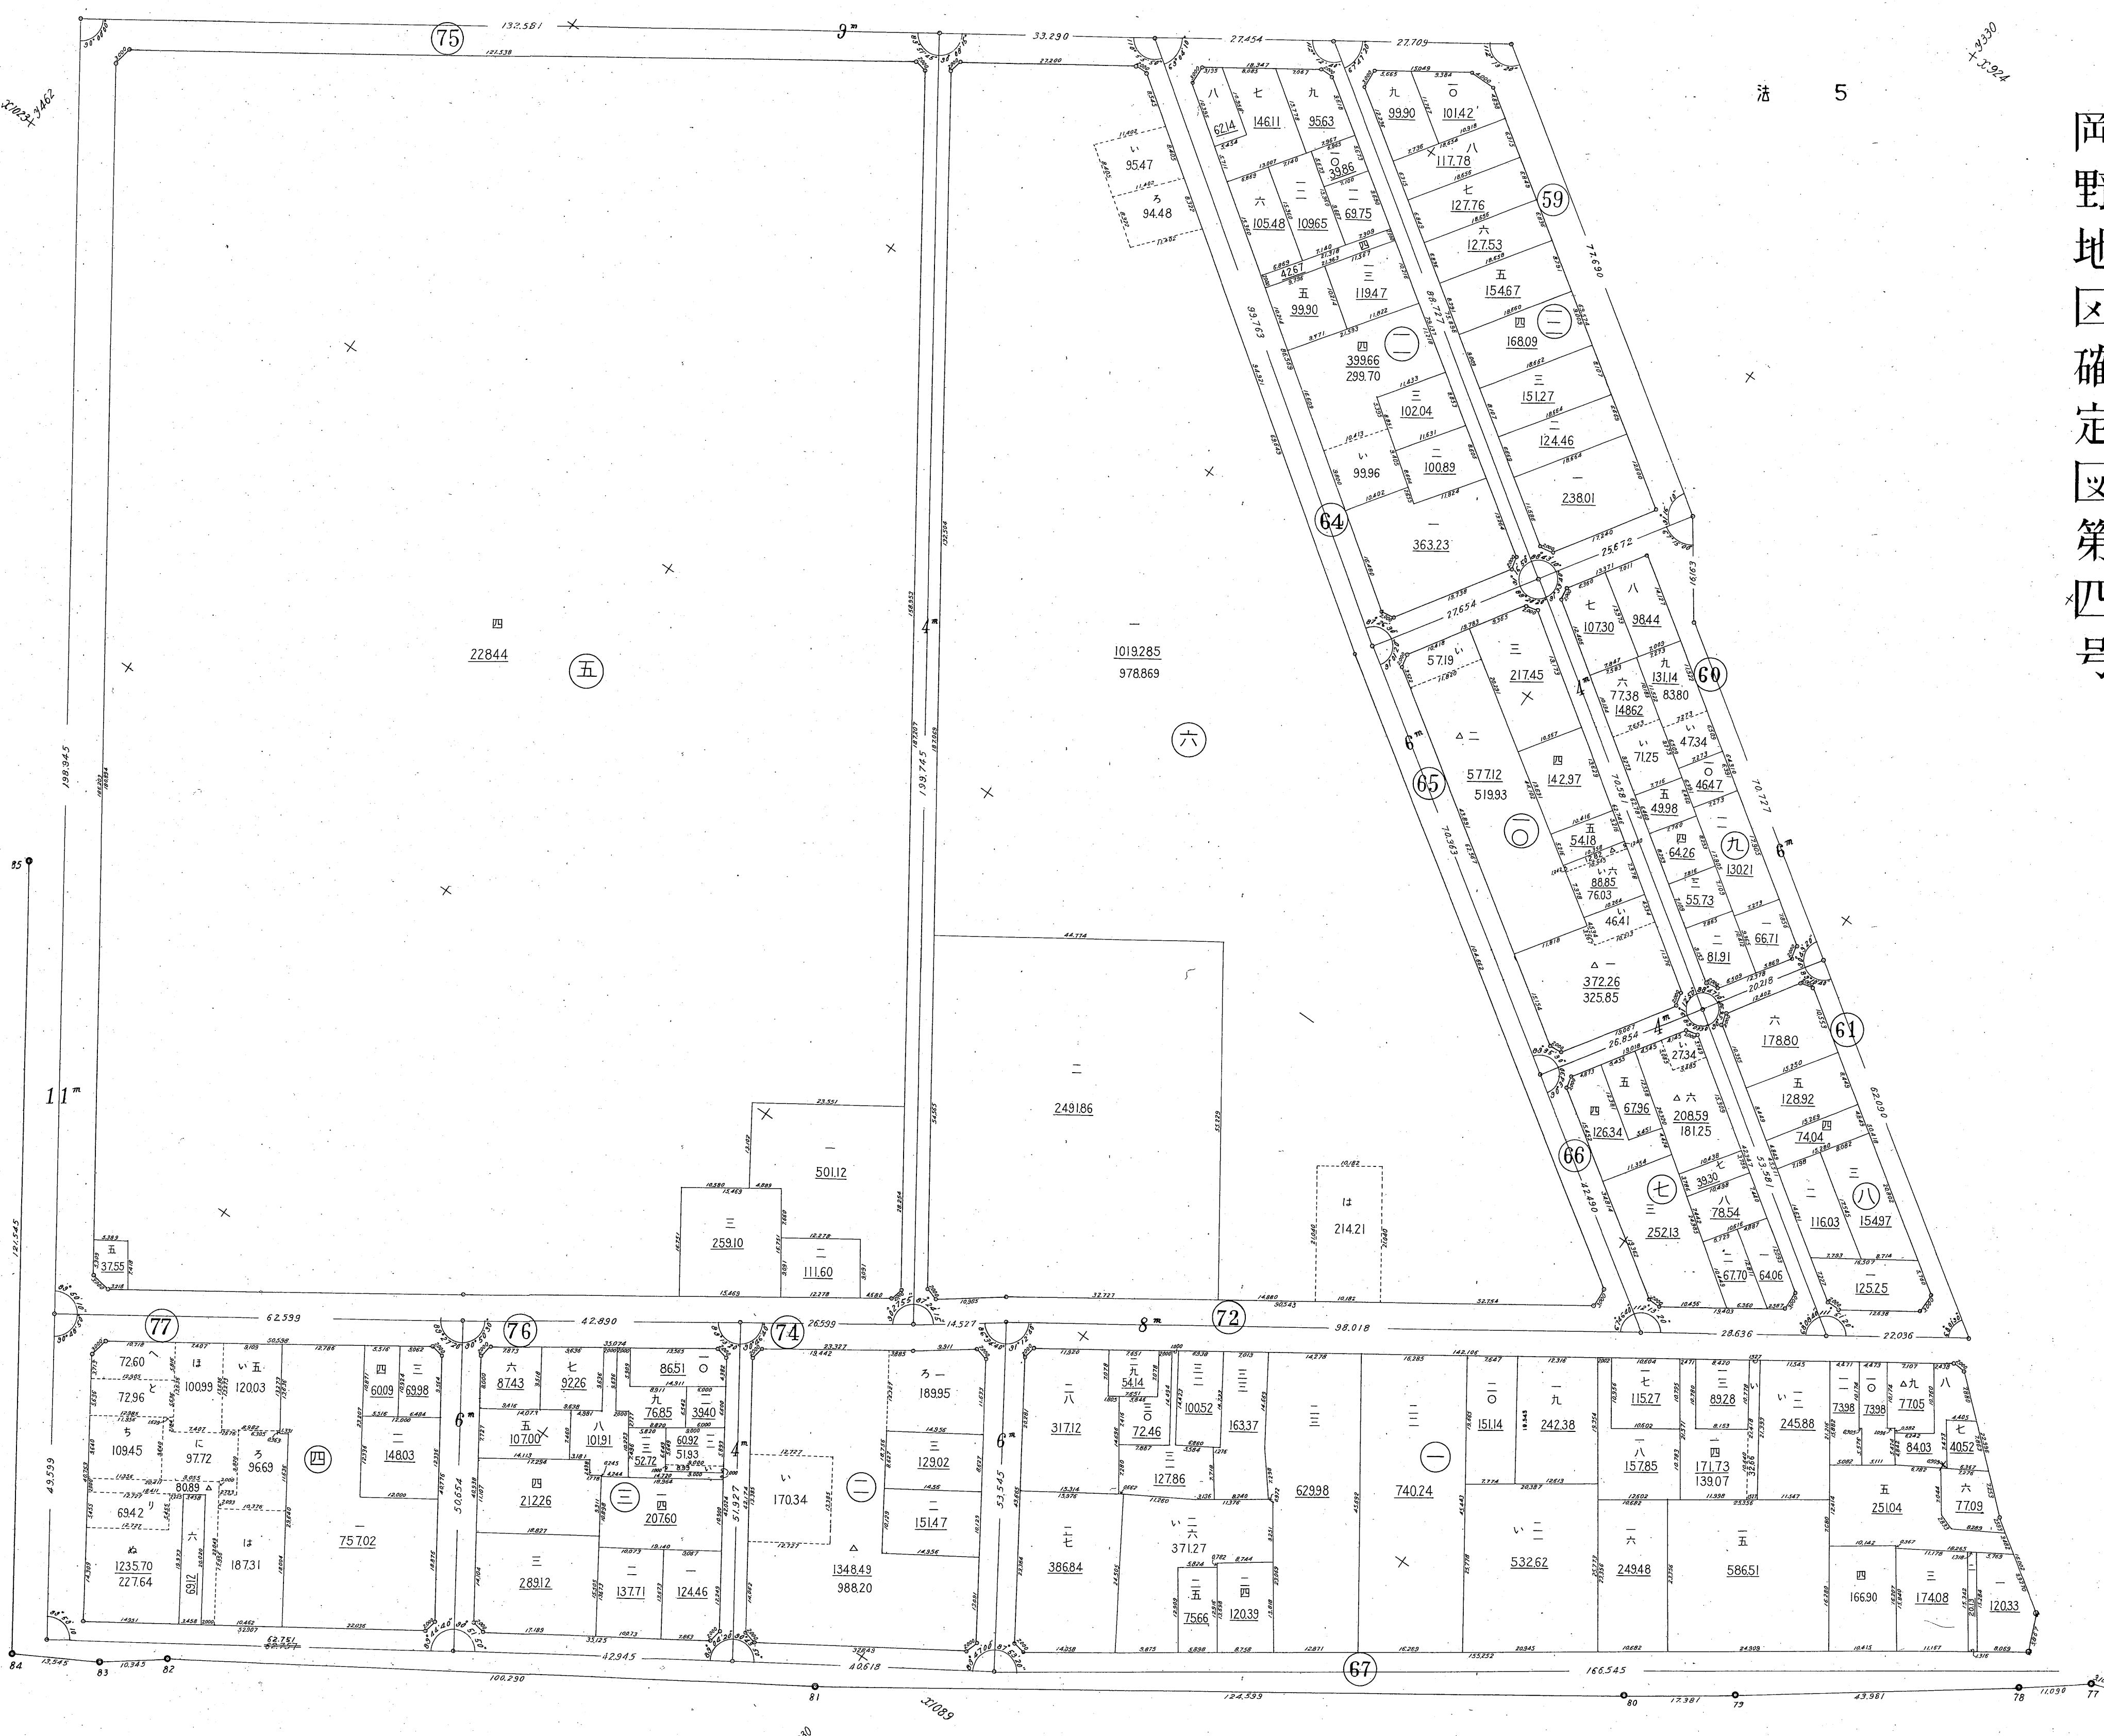

12-6

岡野地区確定図第五号(ヘイ)

法 6



12-7

法 7 岡野地区確定図第五号(口)




12-8


岡野地区確定図第六号

8

3-329

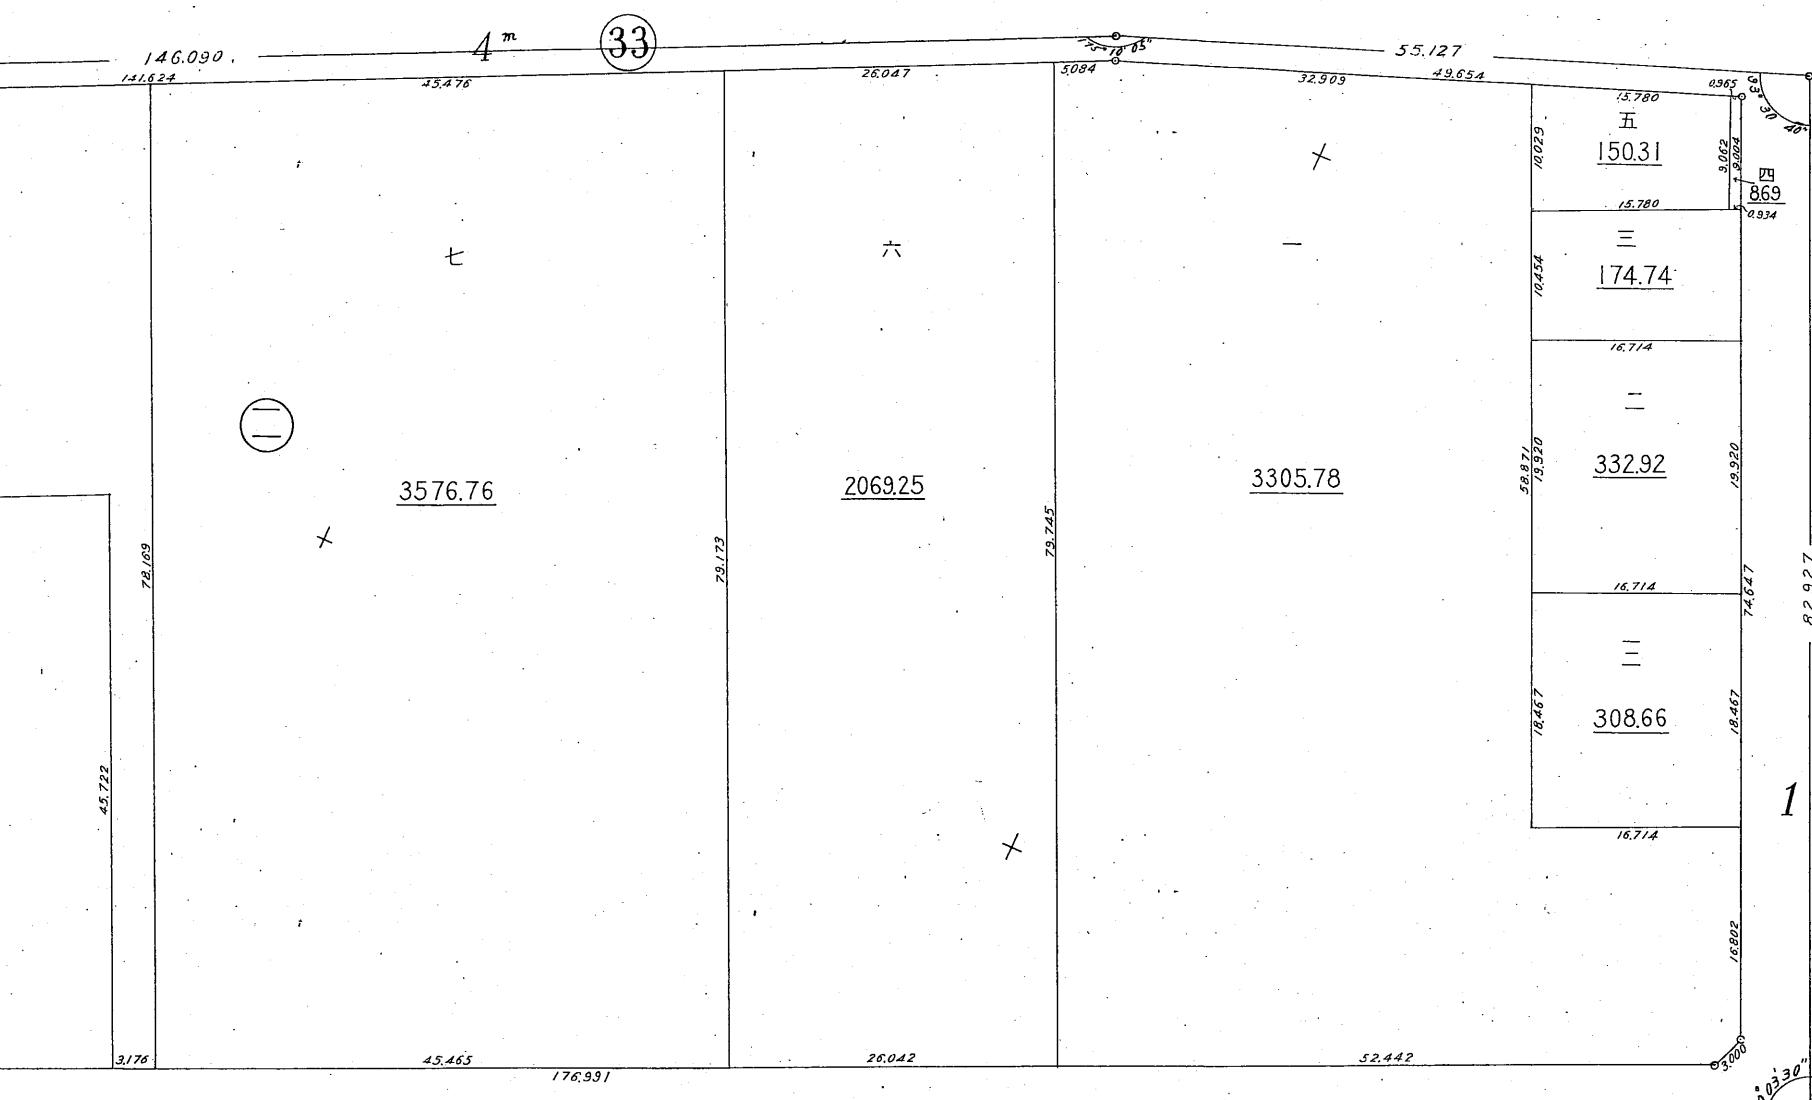


新田間川

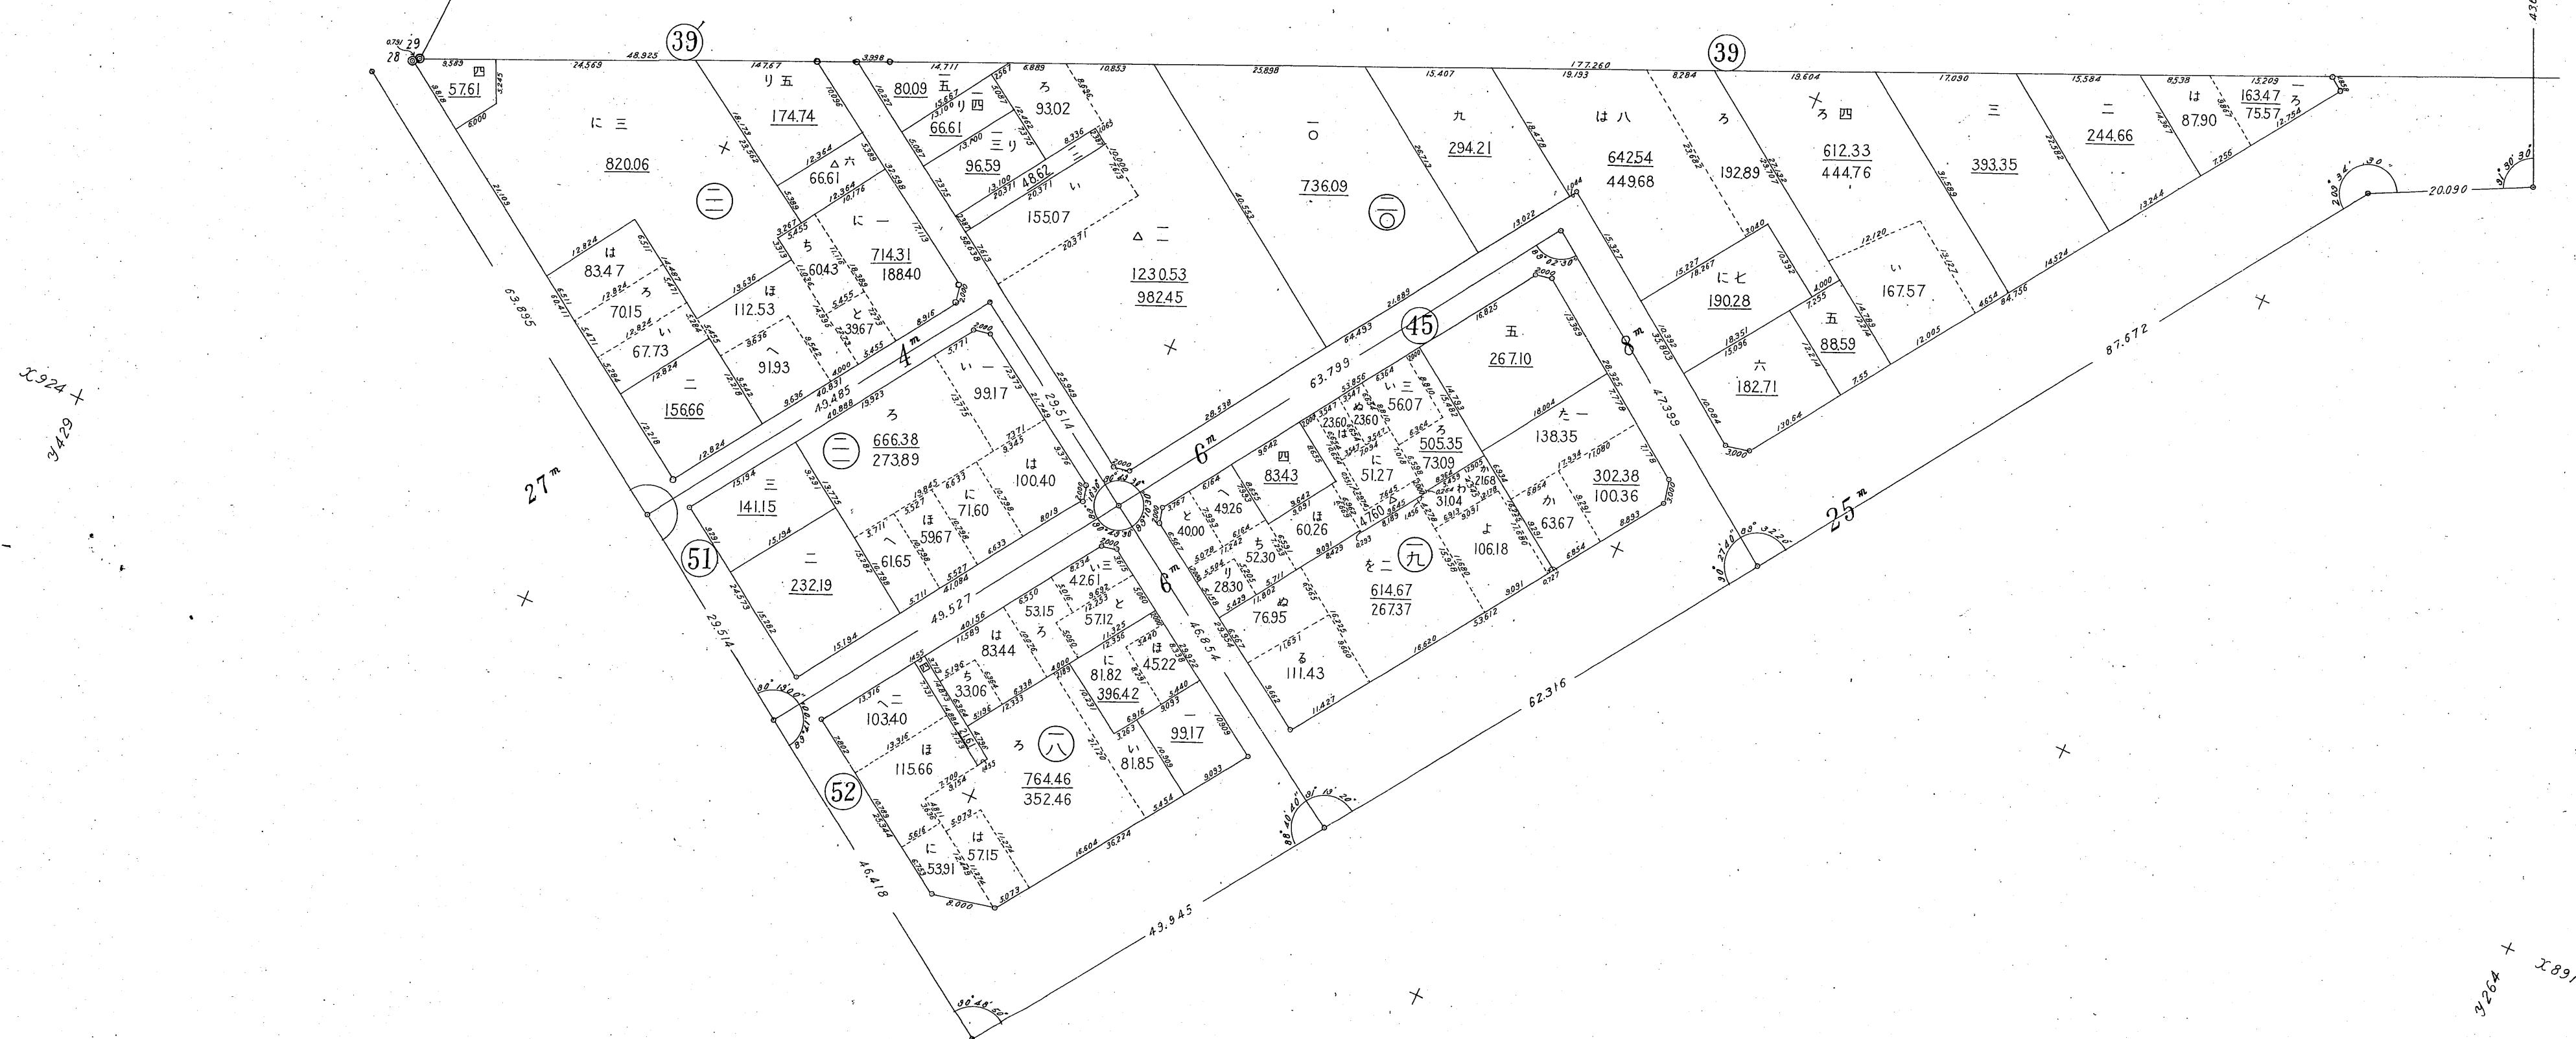


12-9

岡野地区確定図第七号

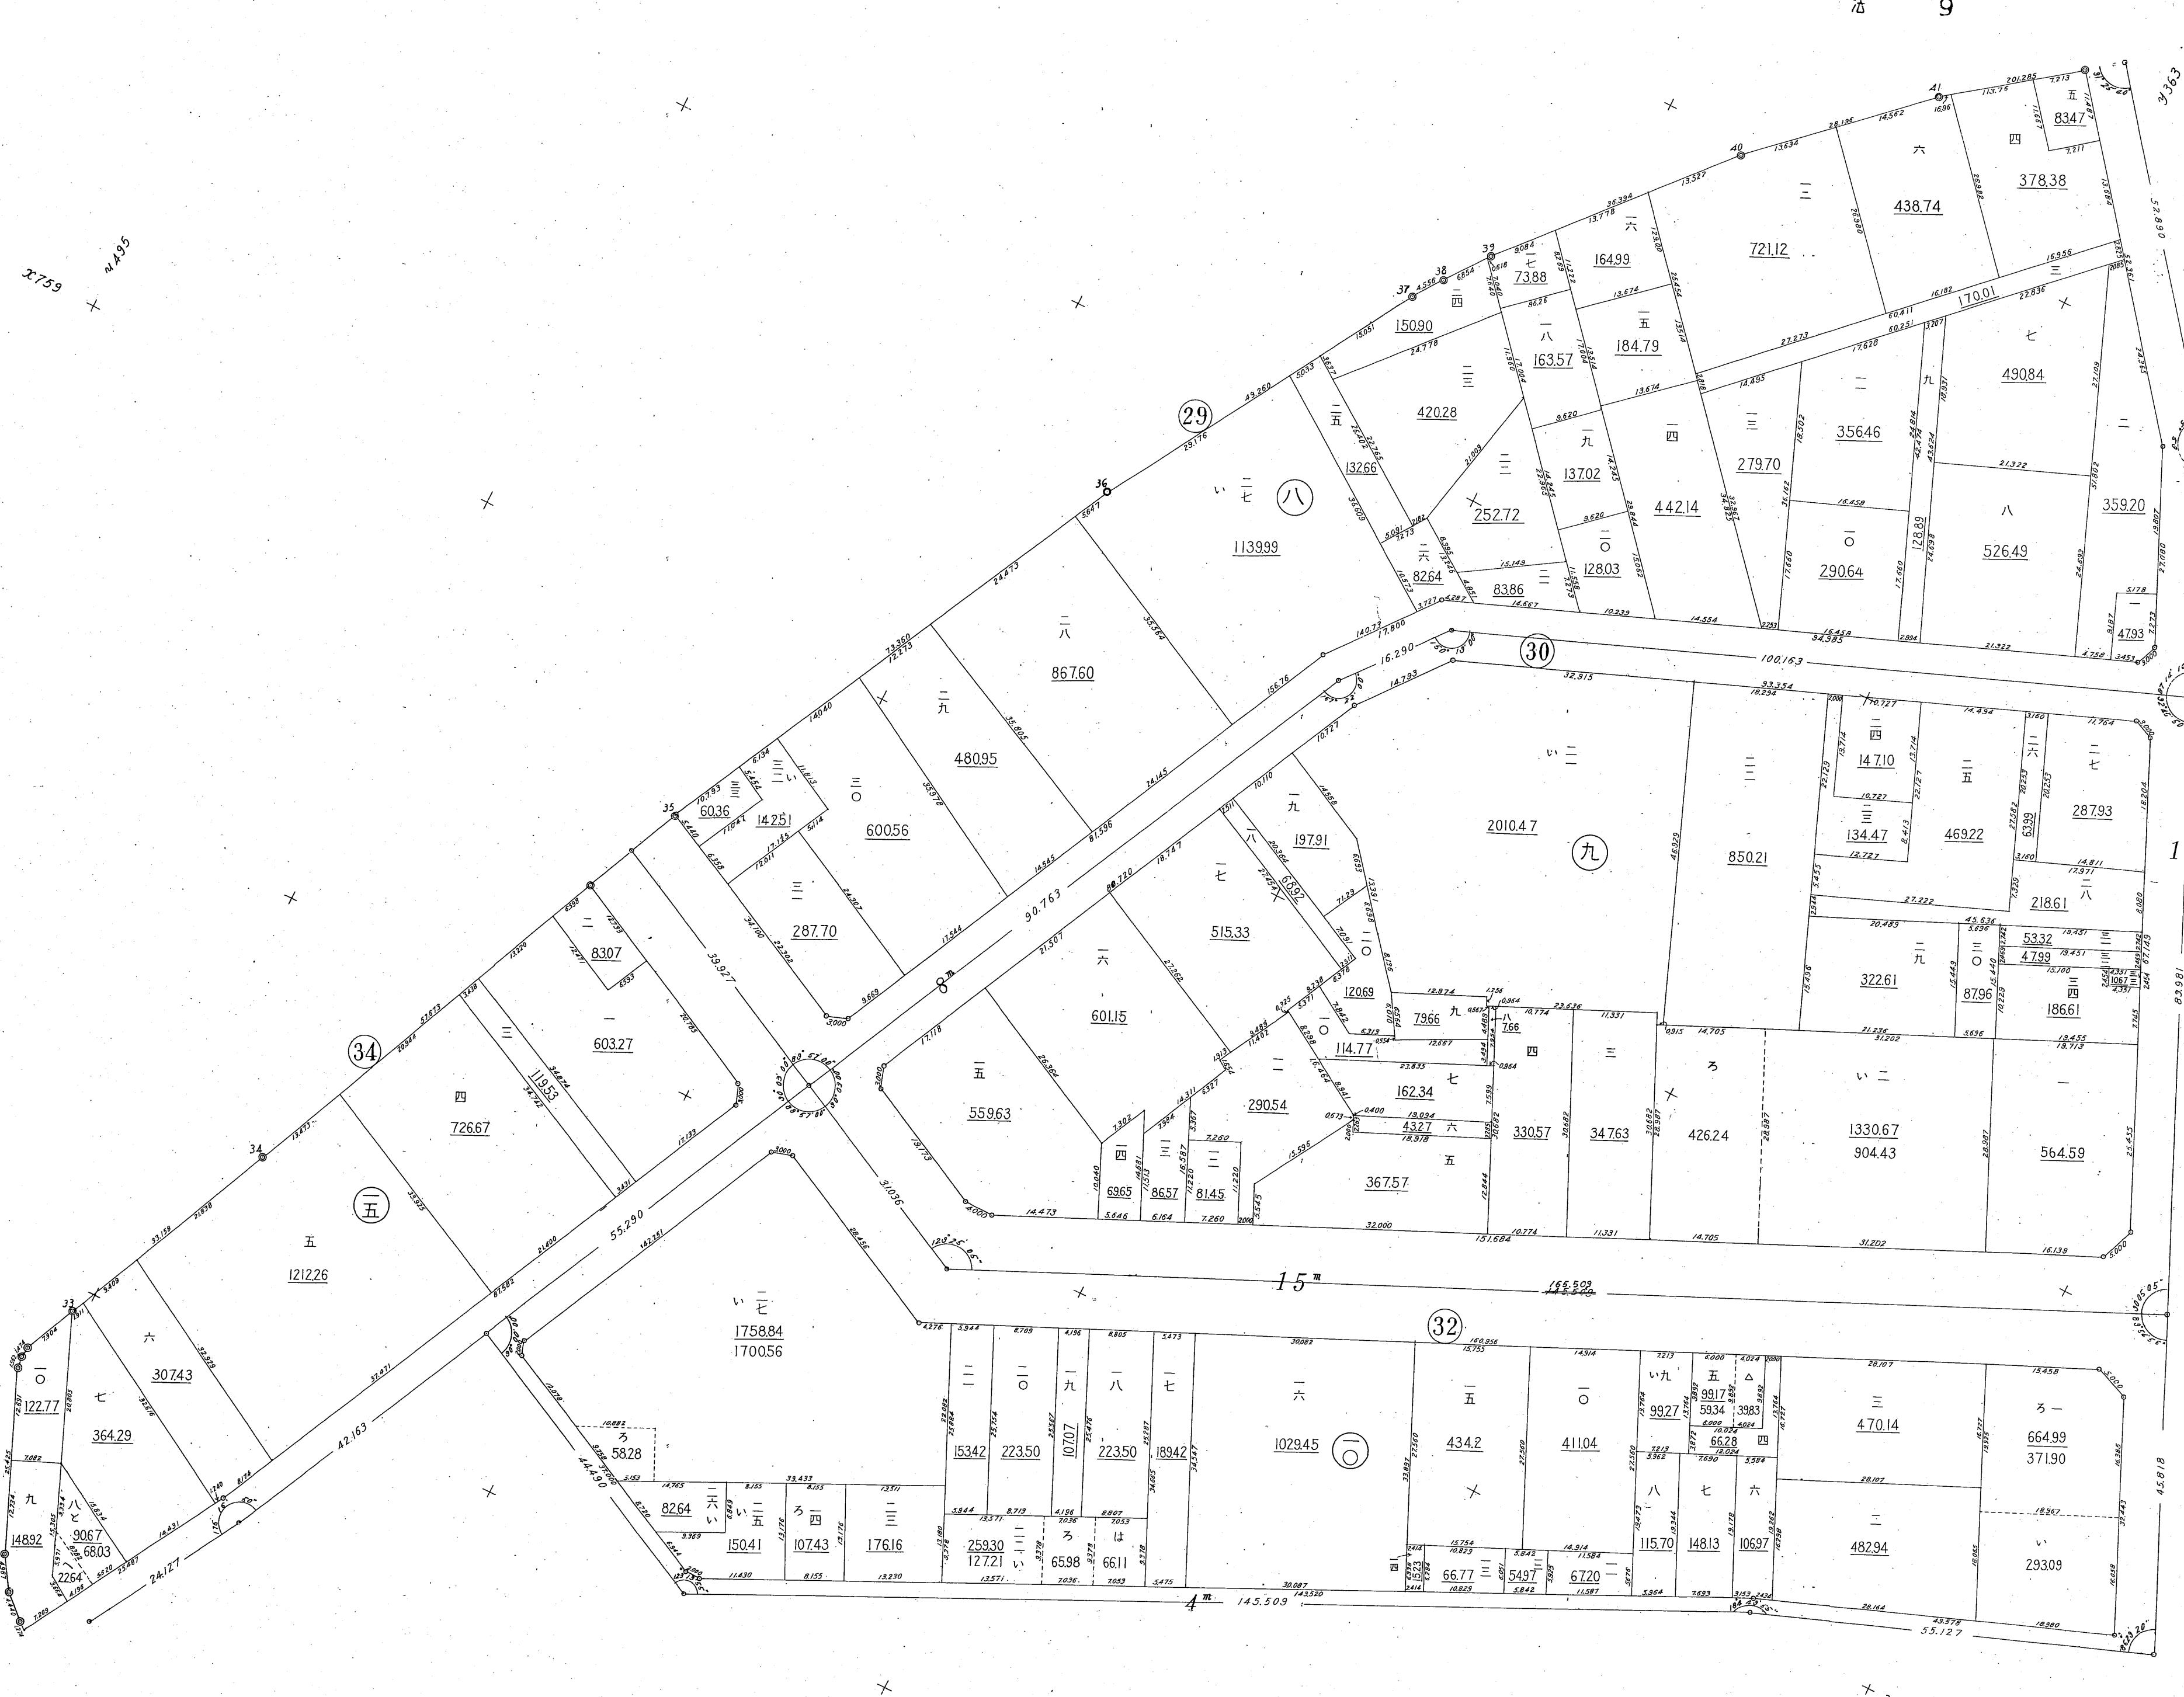


12-10

岡野地区確定図第八号

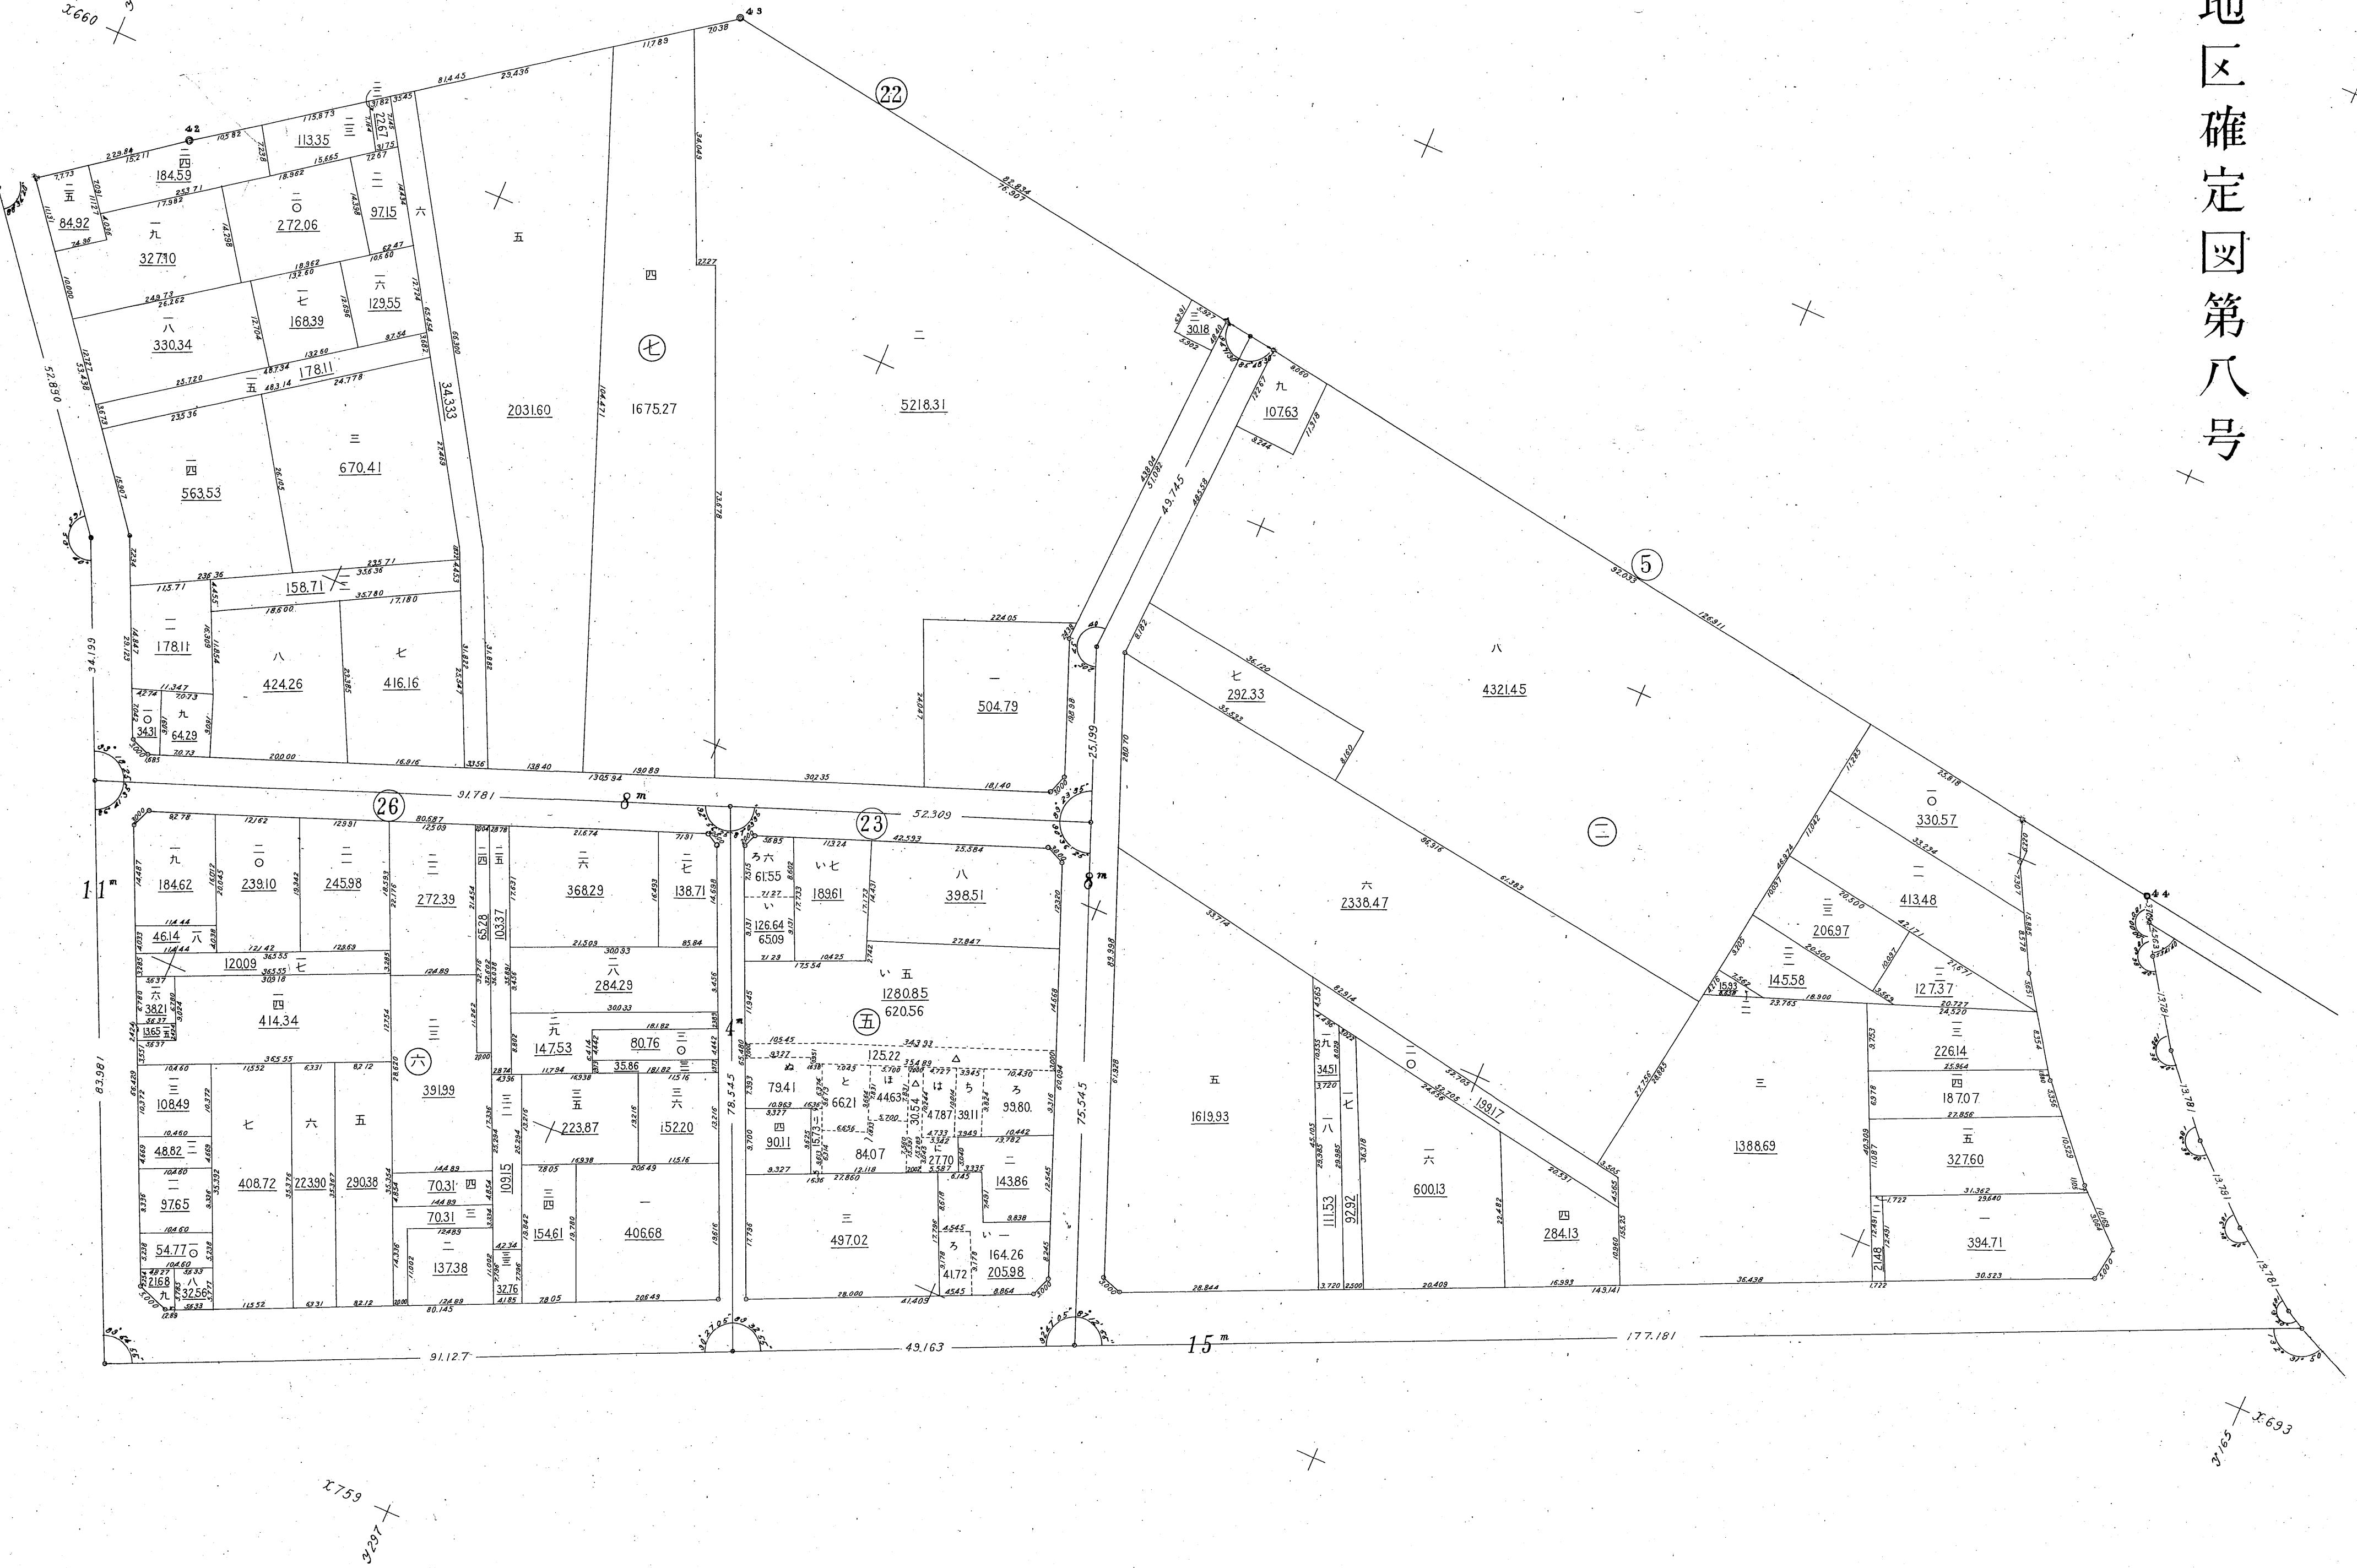


12-11

11

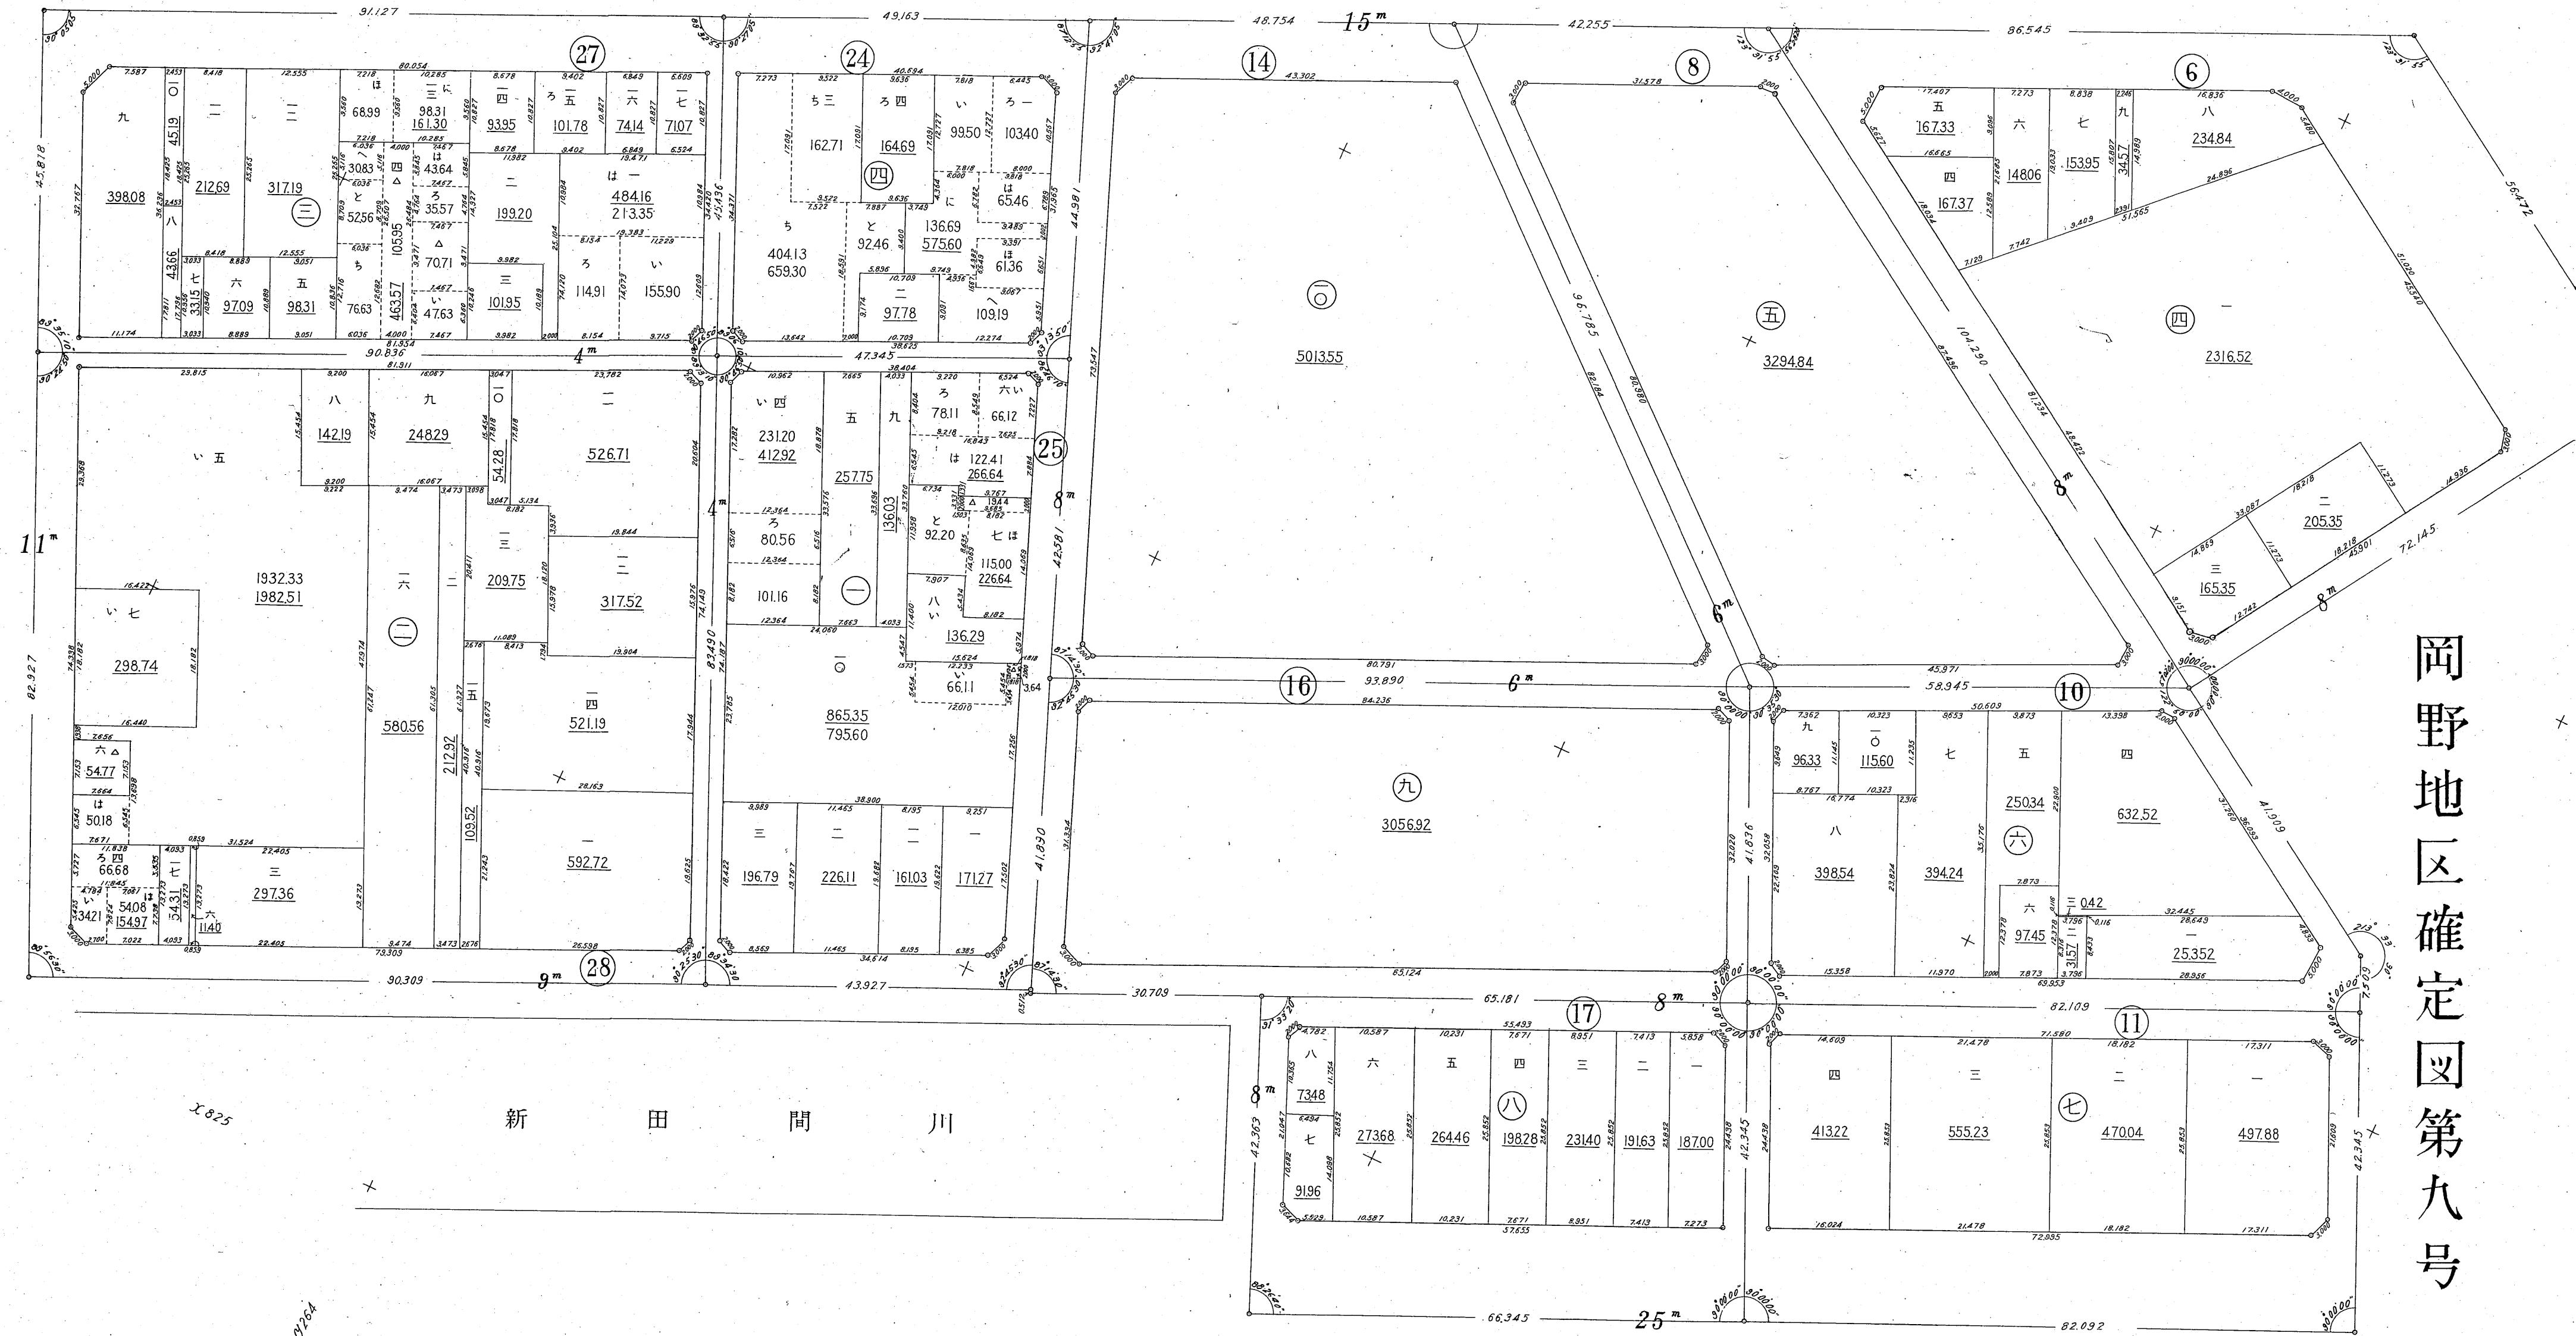

12-12

岡野地区確定図第十号

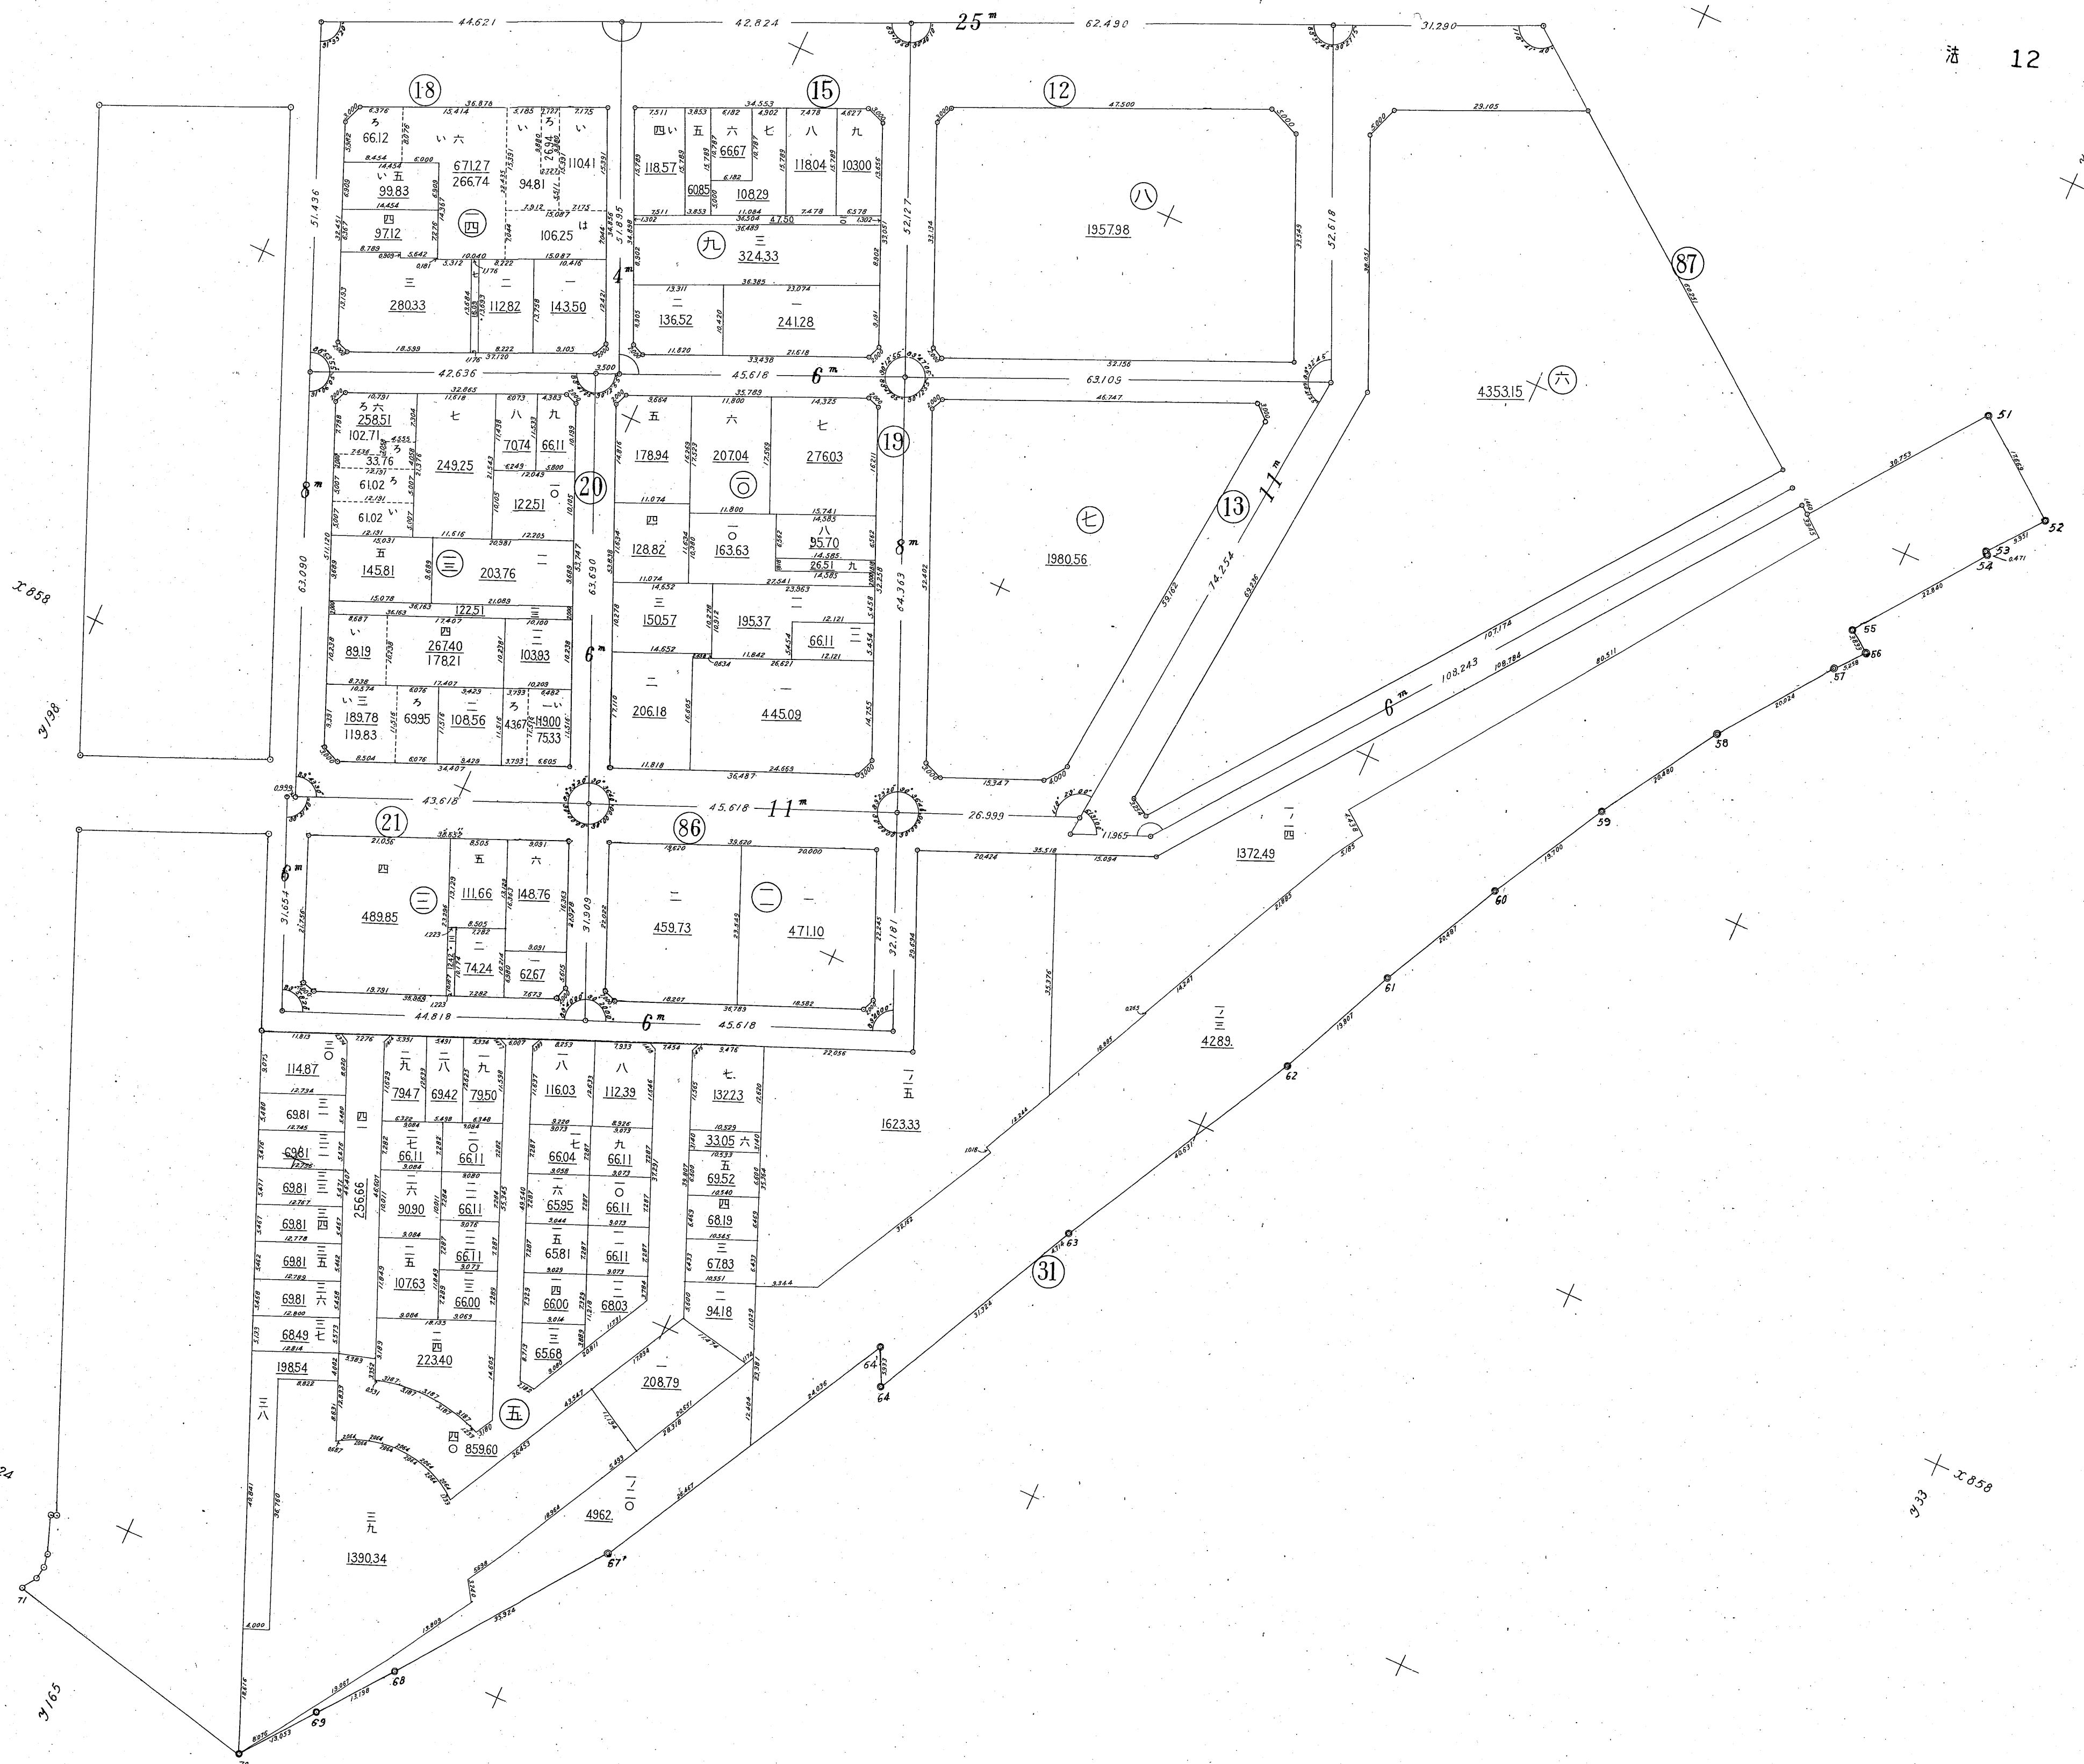

12-13

法 13

岡野地区確定図第十一号

