

至	第	第	永
自	月	四	久
年	三	類	年
月	分	整	保
月	確	地	存
	定		
	測		
	圖		

號一第圖測定確區地三十第

(七七)


二二六

22^m

20^m


第三十地 區確定測量圖第二號

至自	第	第	永
年	目	四	久
月	三	類	年
	十	整	保
	三	地	存
	方	地	
	位	區	
	確	區	
	定	地	
	測		
	量		
	圖		

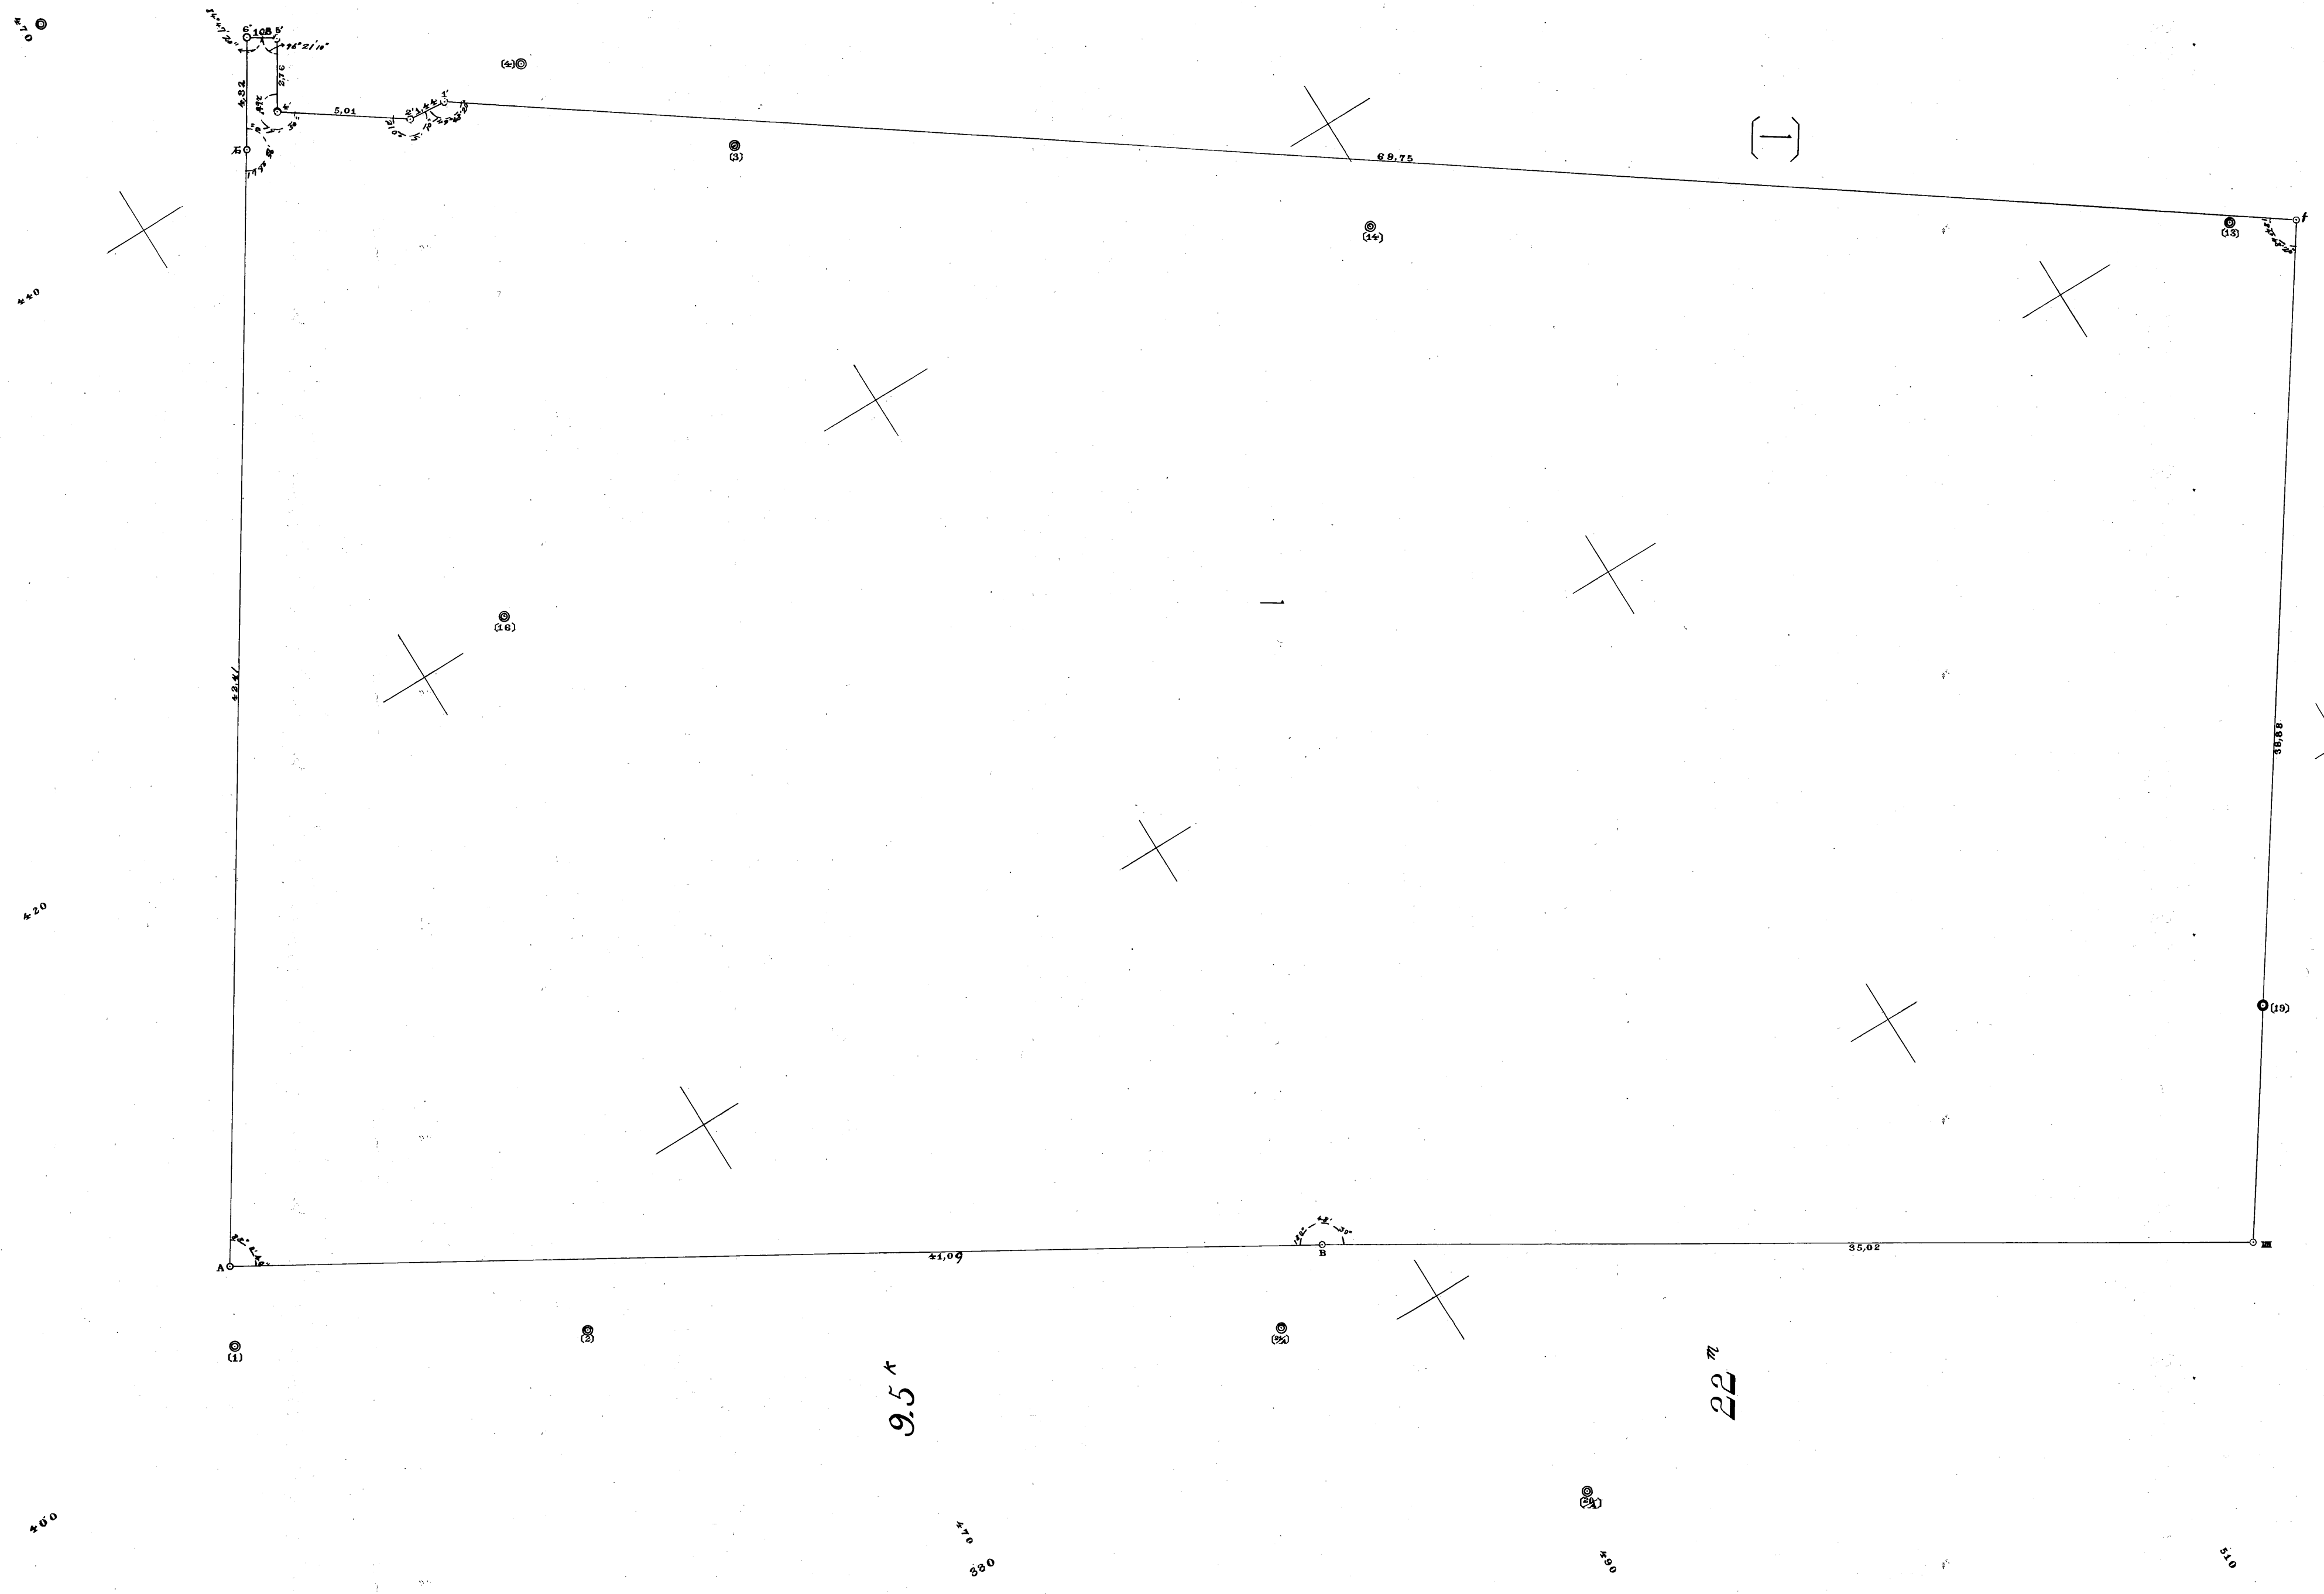

第十三地區確定測圖第五號

法 15

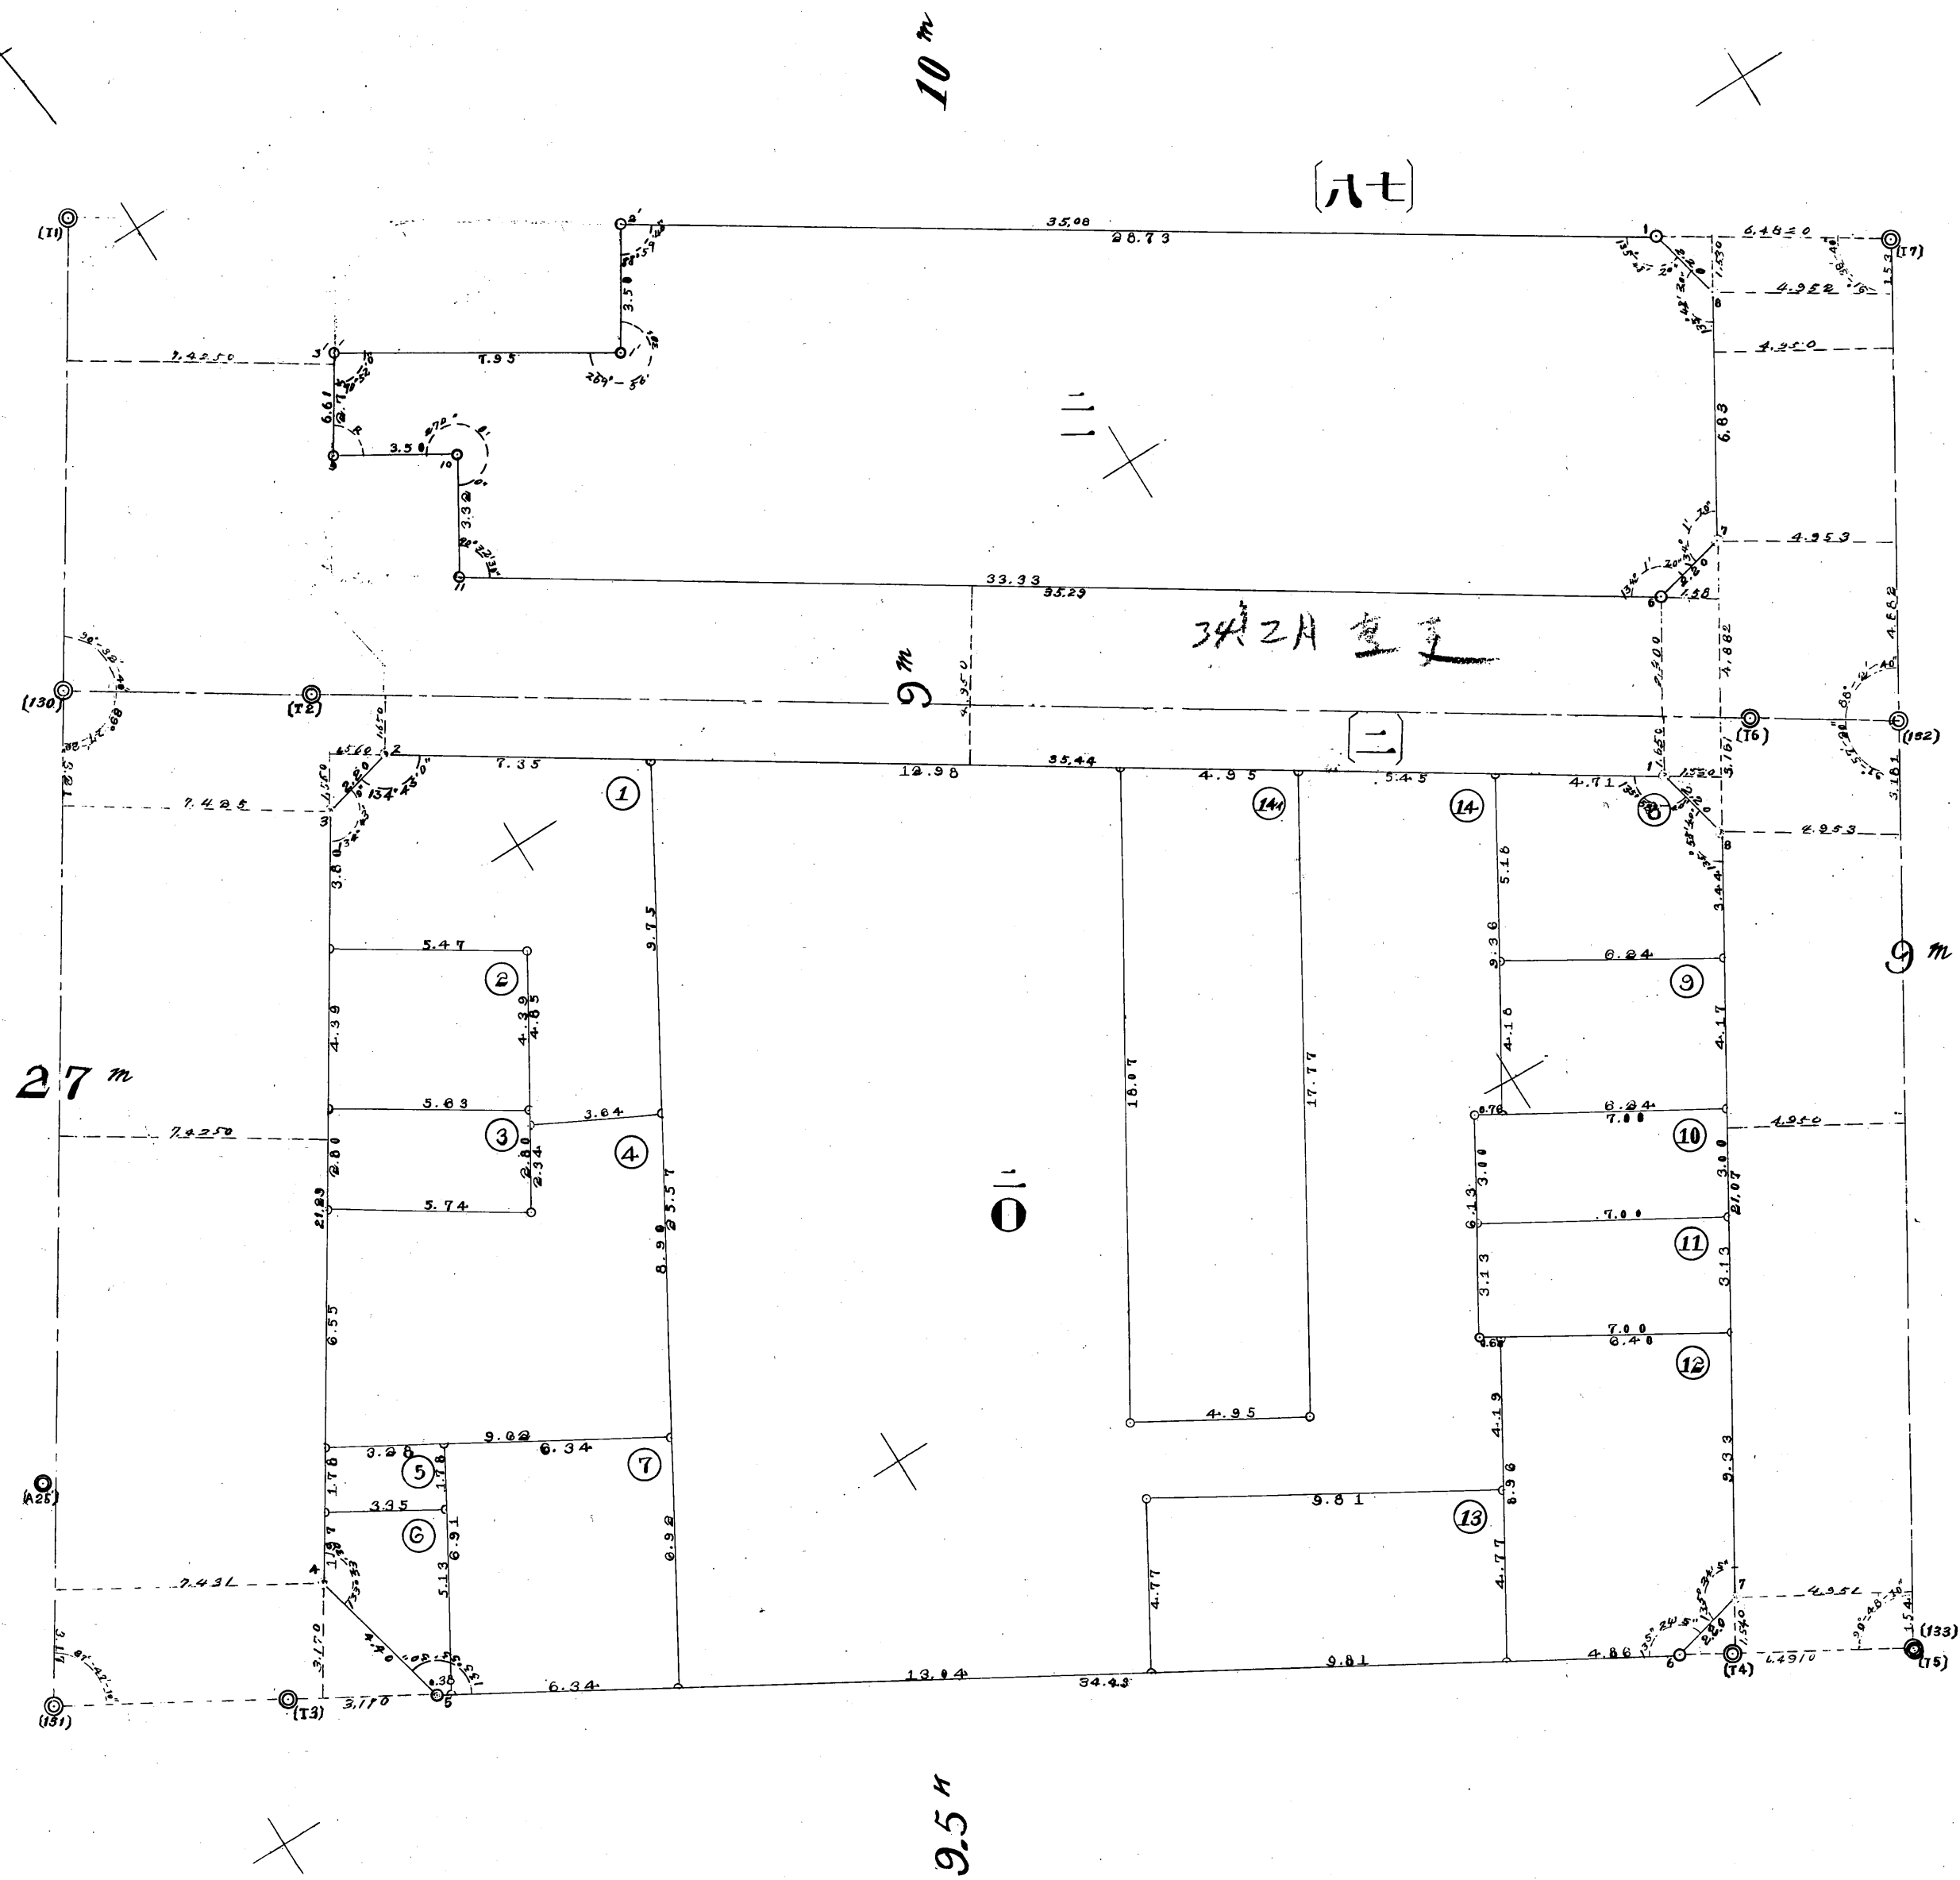


至自	第	第	永
年	月	類	久
年	年	整	年
月	月	地	保
月	月	地	存

五	五
河	河
野	野
力	力
介	介
領	領
出	出
洋	洋
子	子

第十三地區確定測圖第六七號

永久保存
第四類整地
第十三地區
第三區確定測圖
第 頁
至自 年 月 日

七	六	號
九	古	測
四	野	量
	矩	者
	道	
	根	
	形	
	寸	
	分	

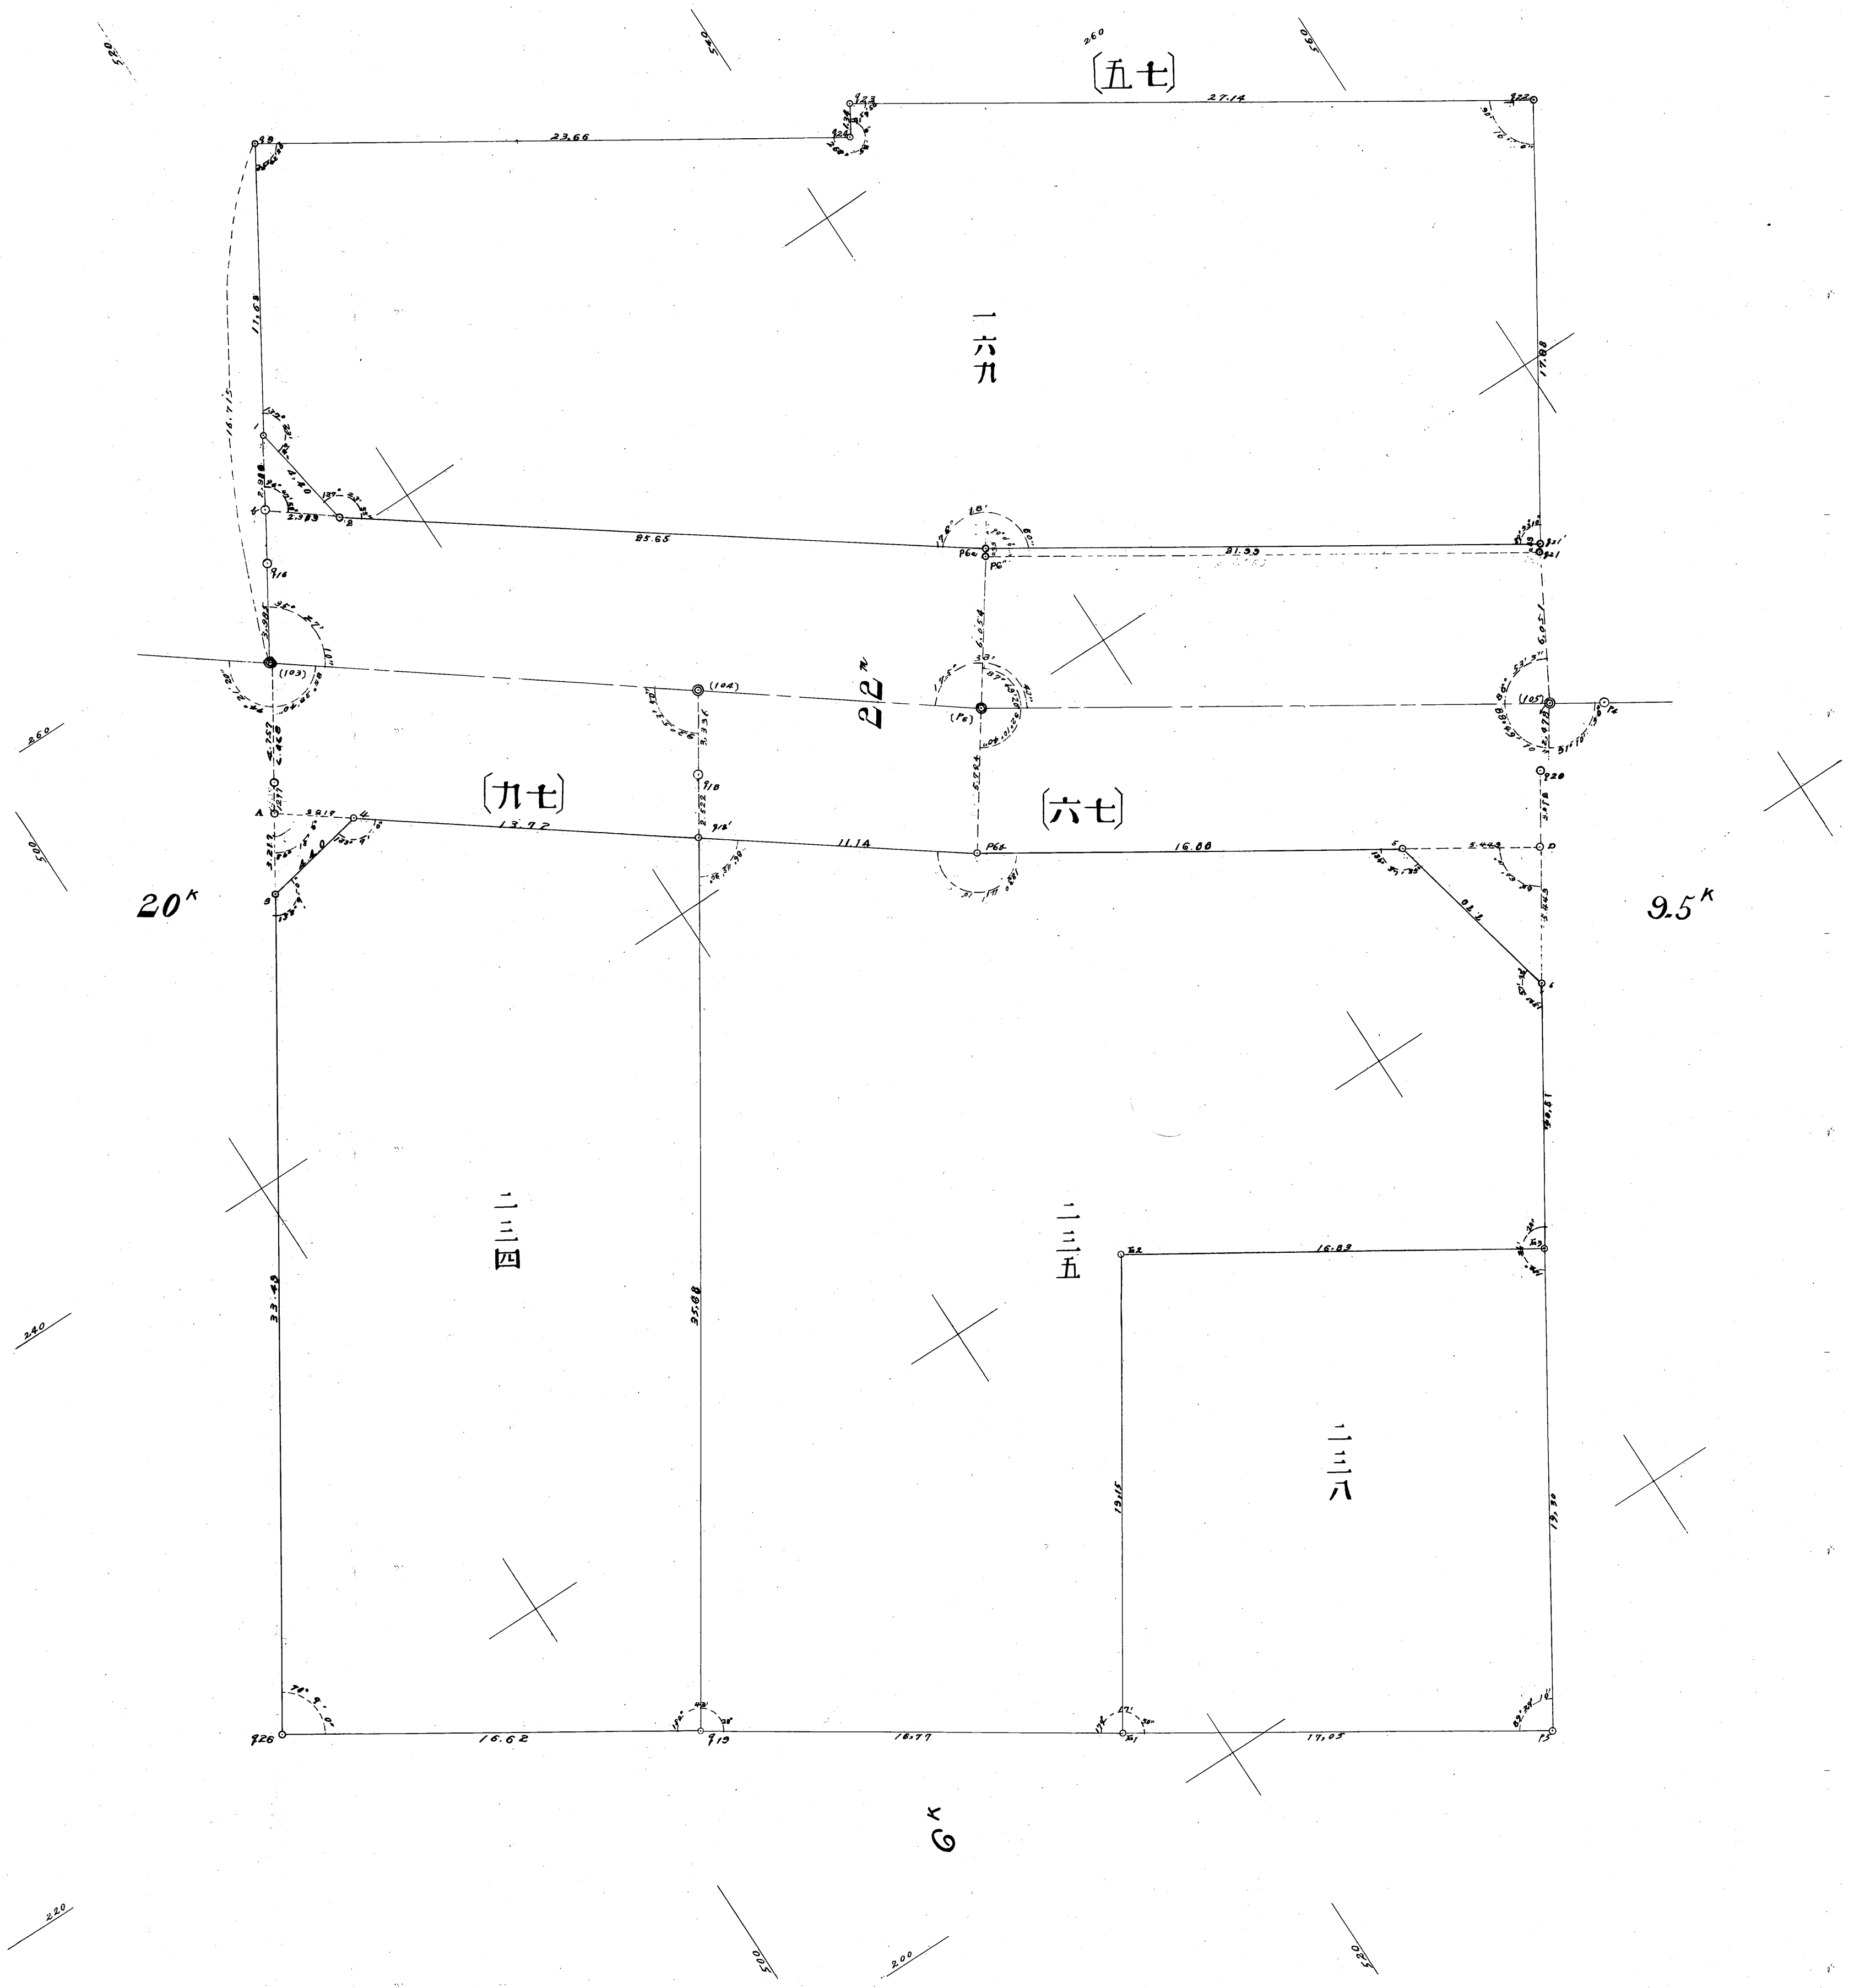

(五七)

一六九

(九七)

(六七)


6k

20k


9.5k

第十二地區確定測圖第八號


永久保存	第四類地	第 目	至自

號	八	再
測者	河野秀介	日
測者	嶺岸一雄	日

3498

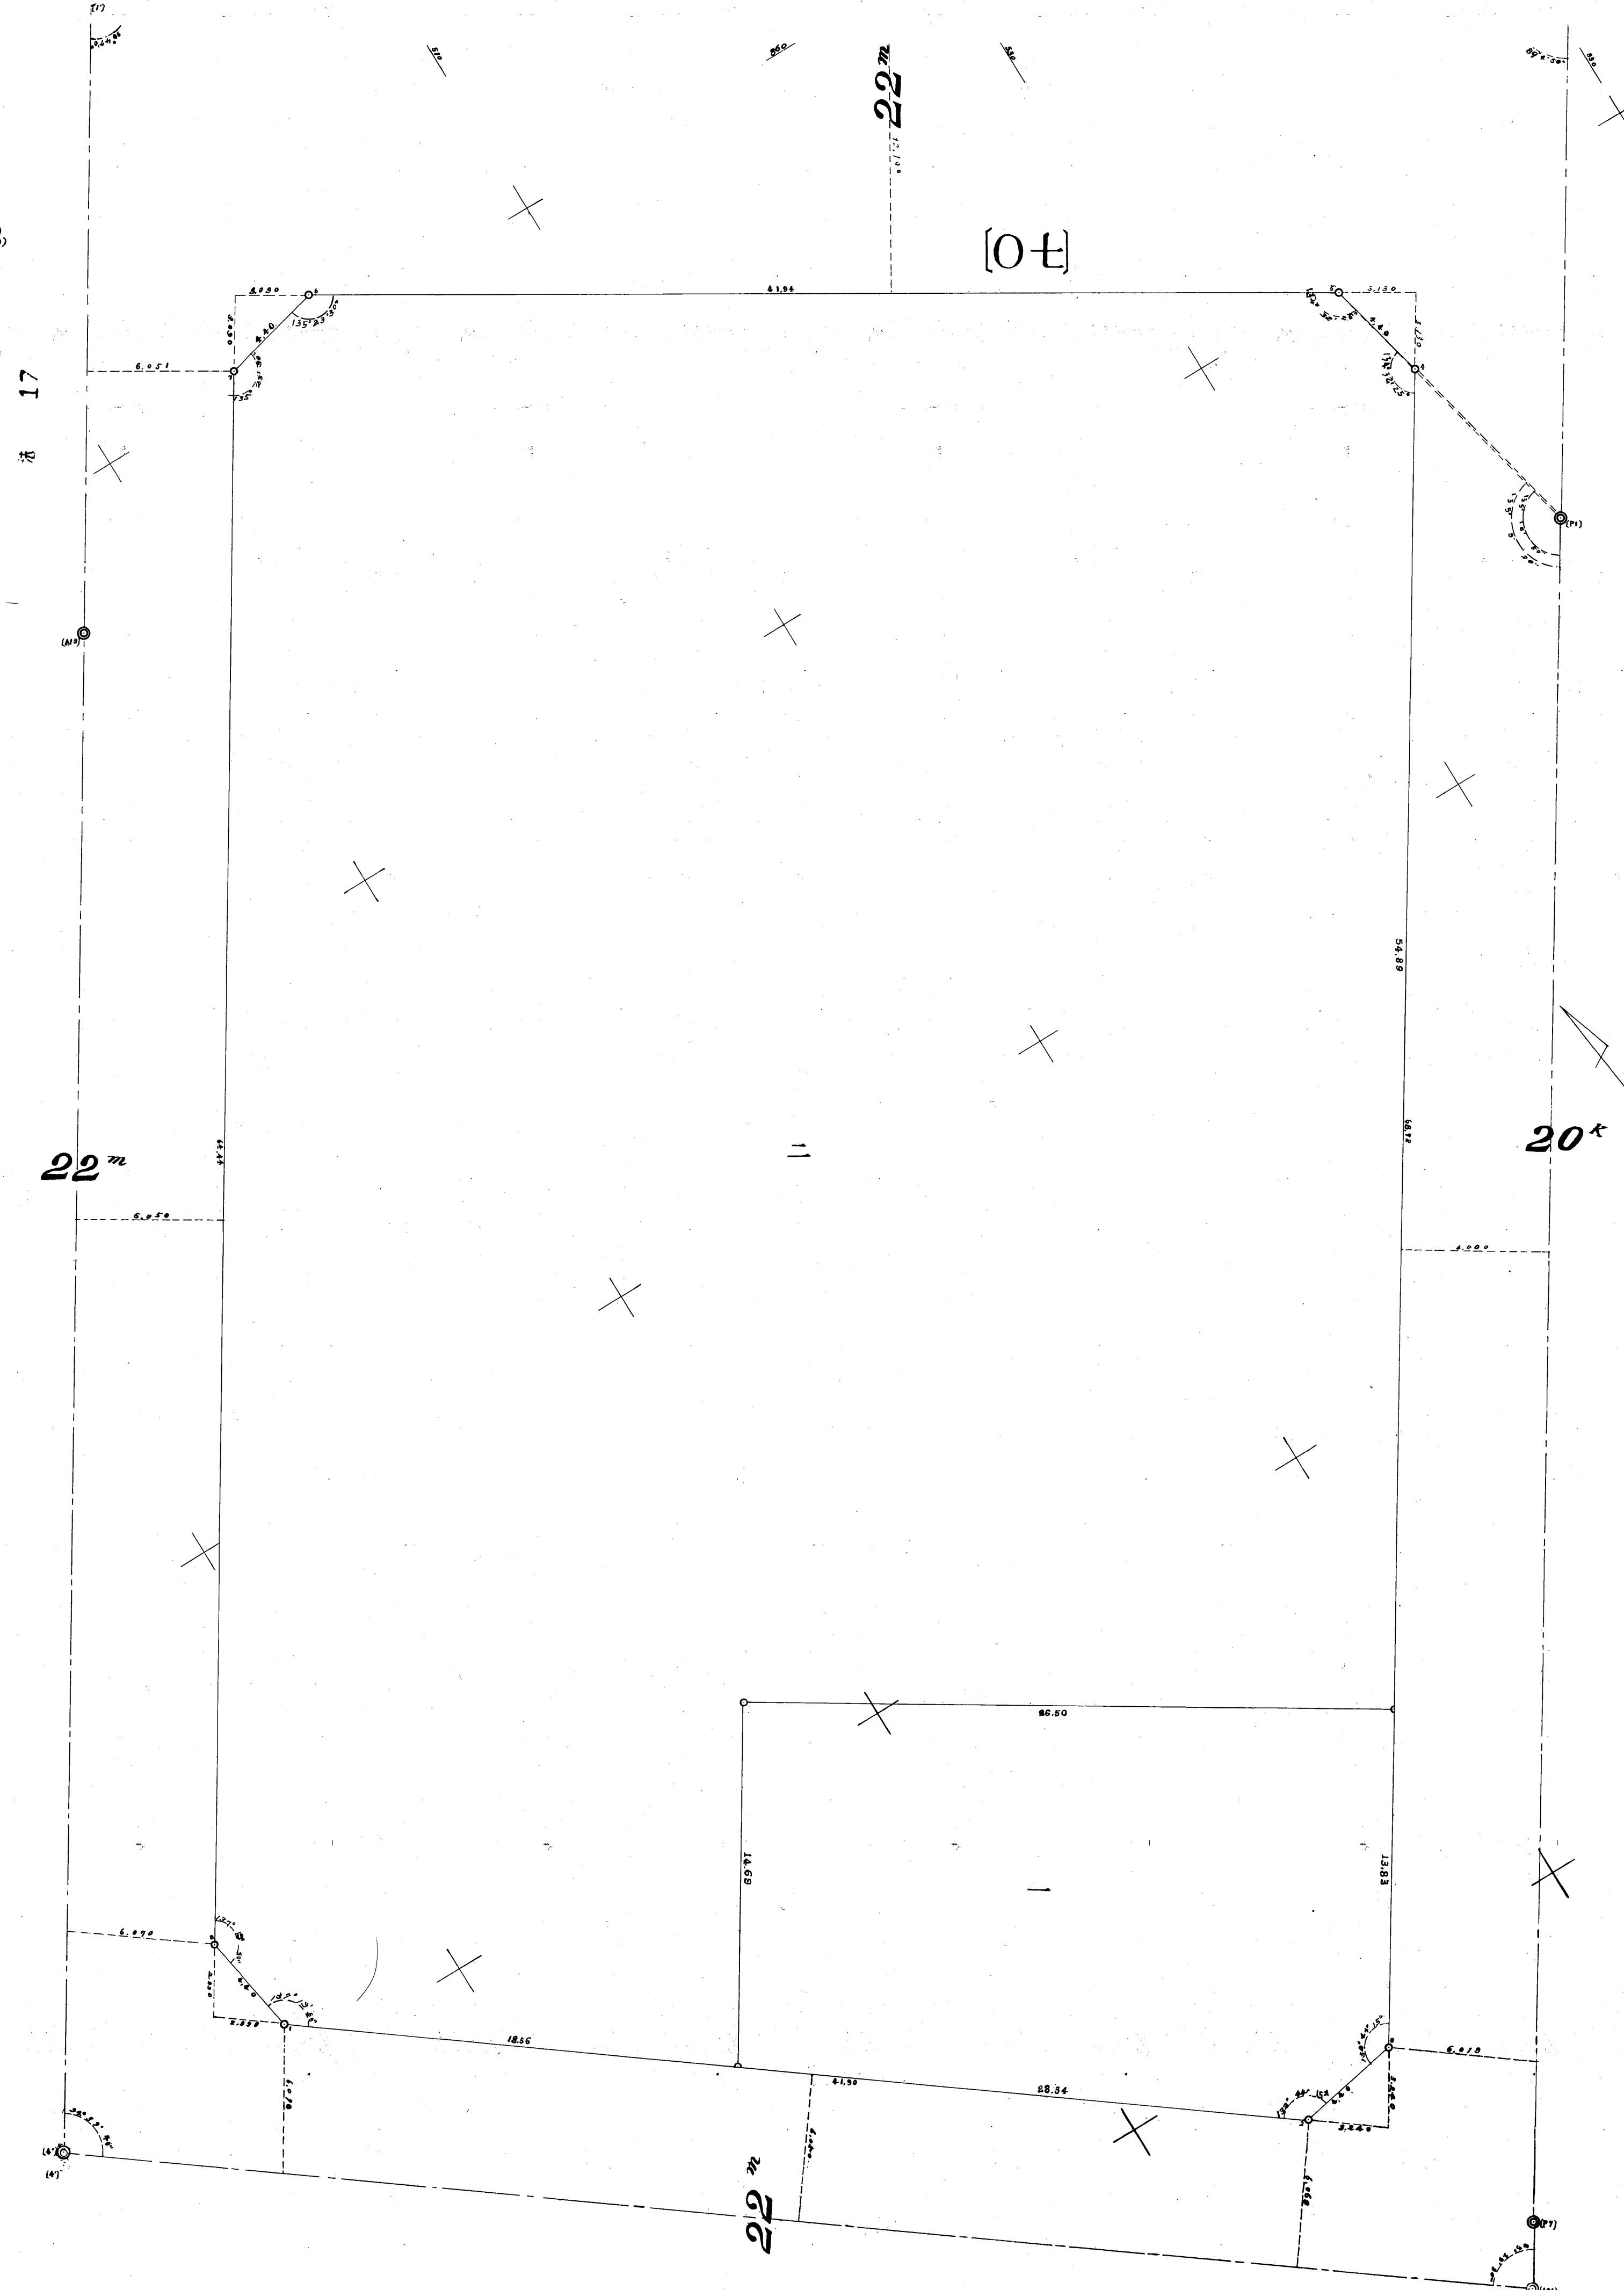

號九第圖測定確區地三十第

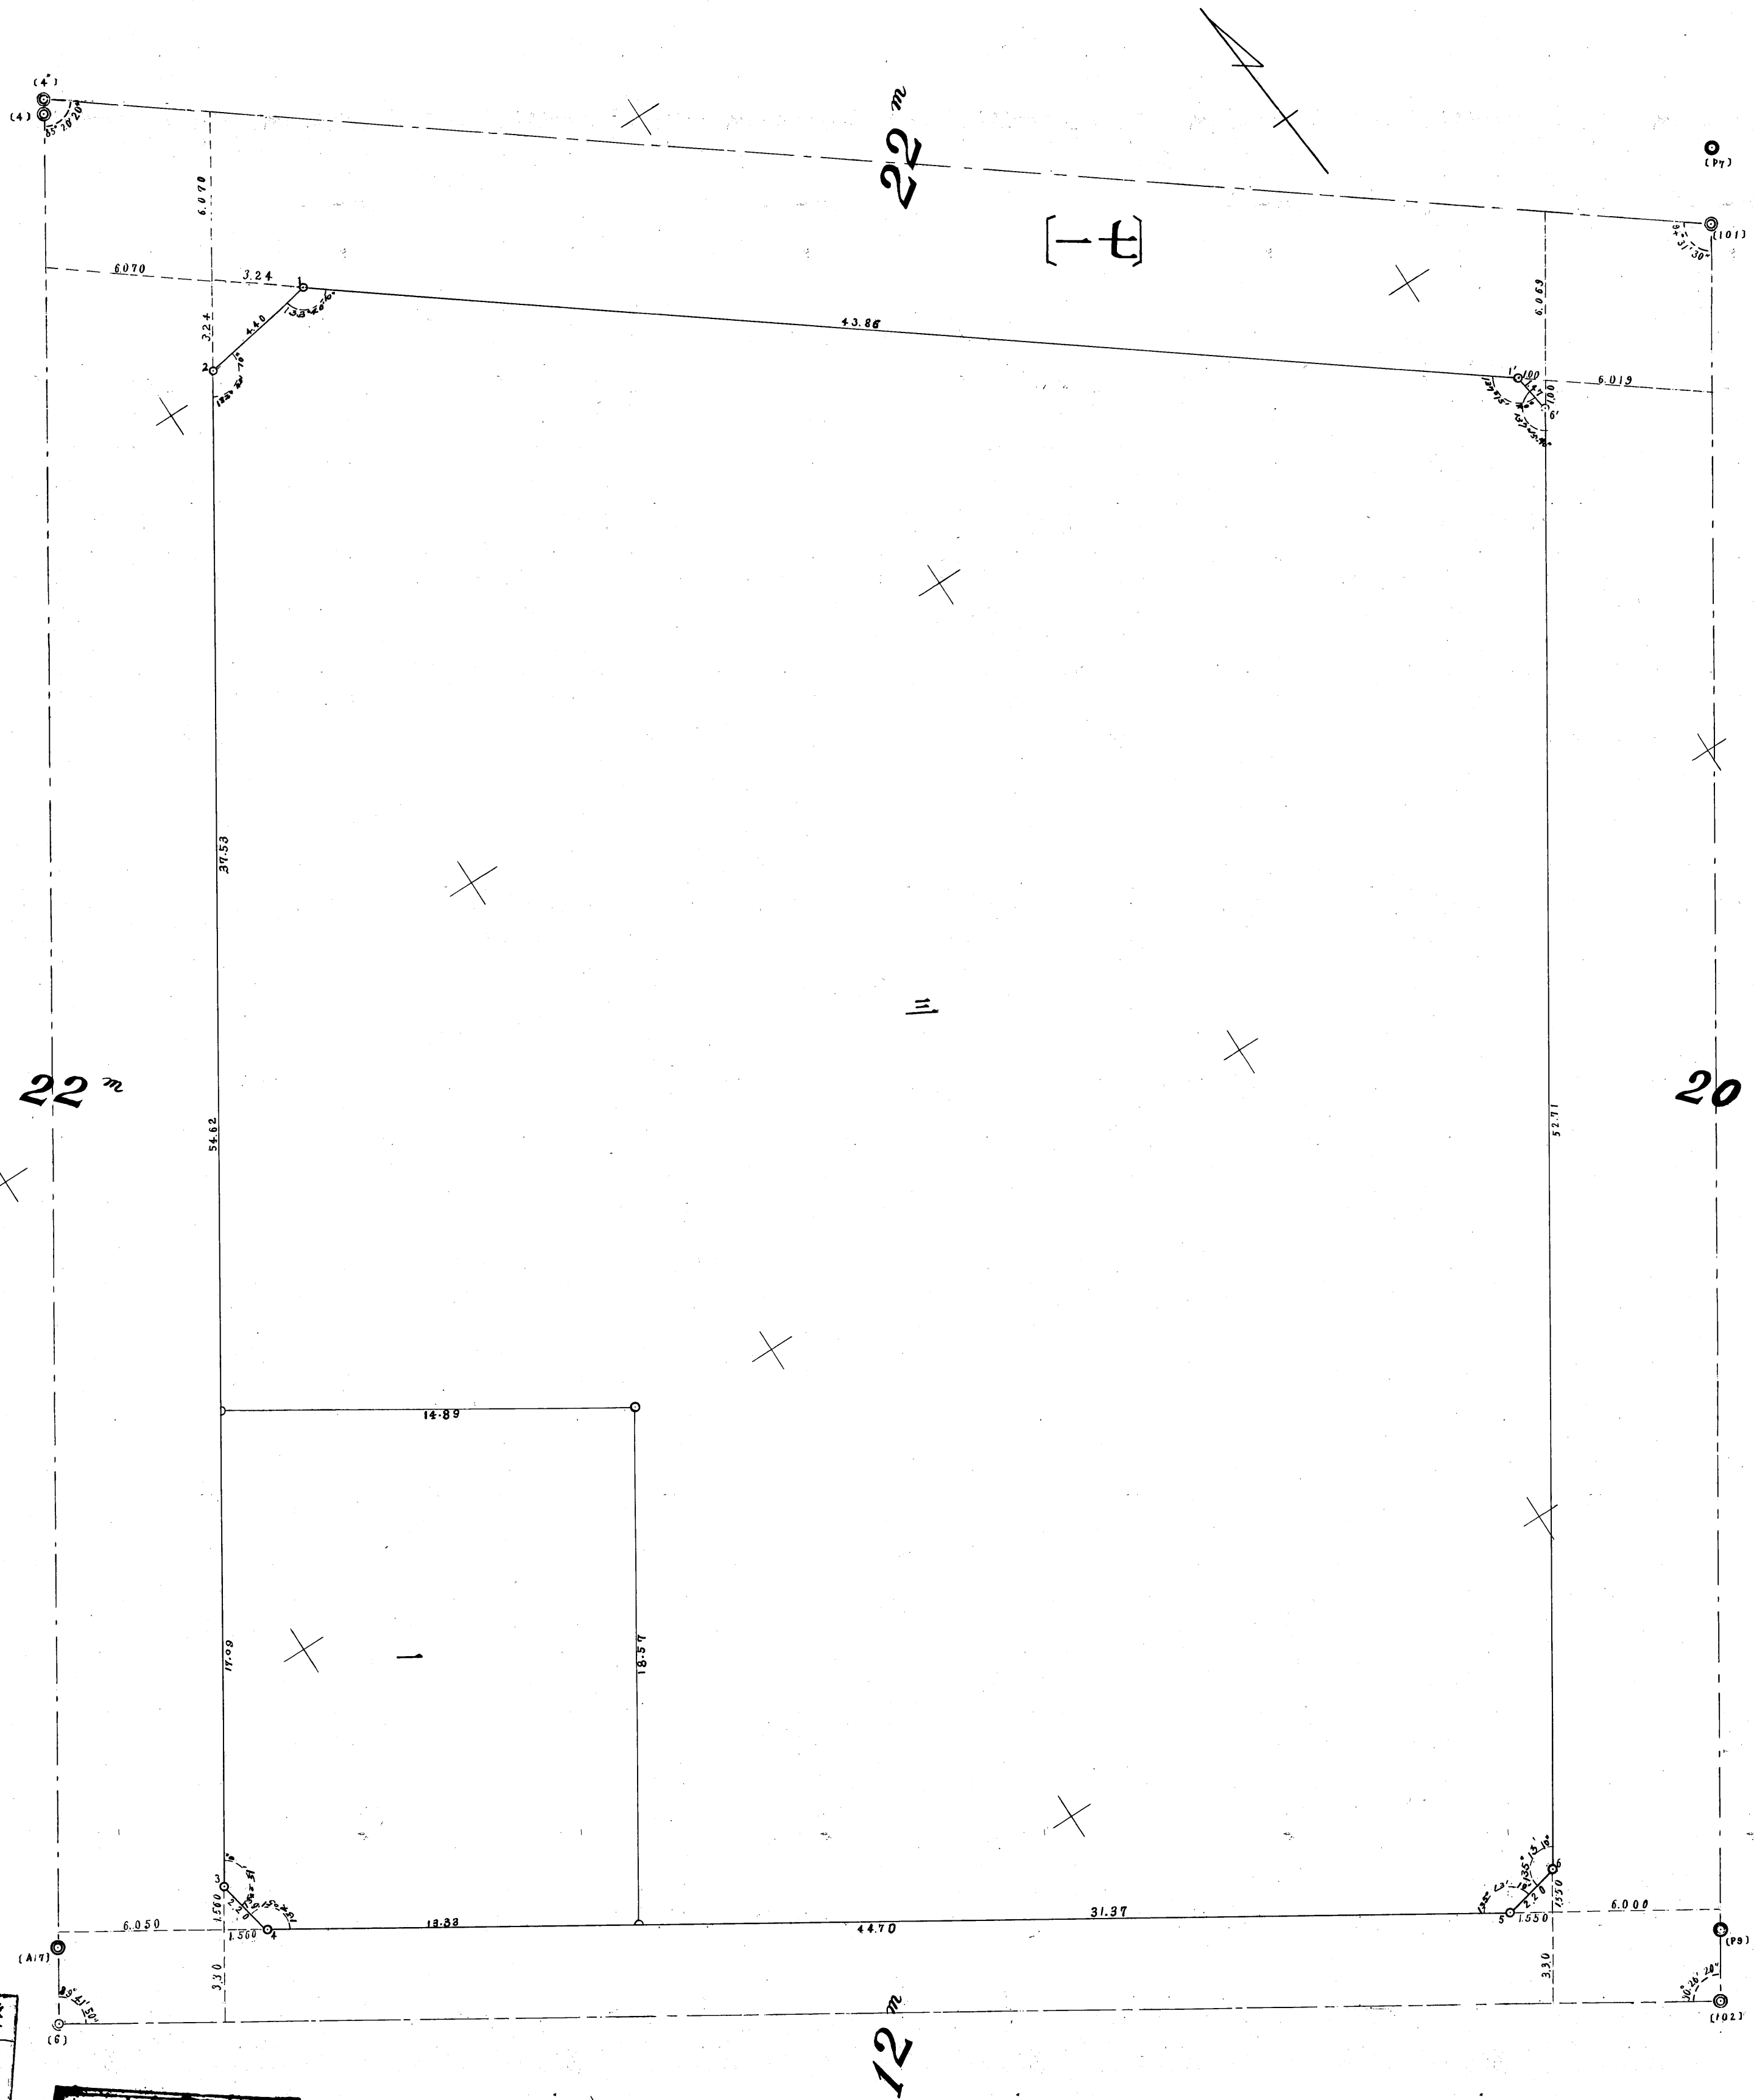


再	者	号	九	微号
月	日	日	古野延通	測量者
日	日	日	中根あさ子	製圖者
				摘要

至自 第四整地 永久保存
 年月日 年月日
 年月日 年月日

3409

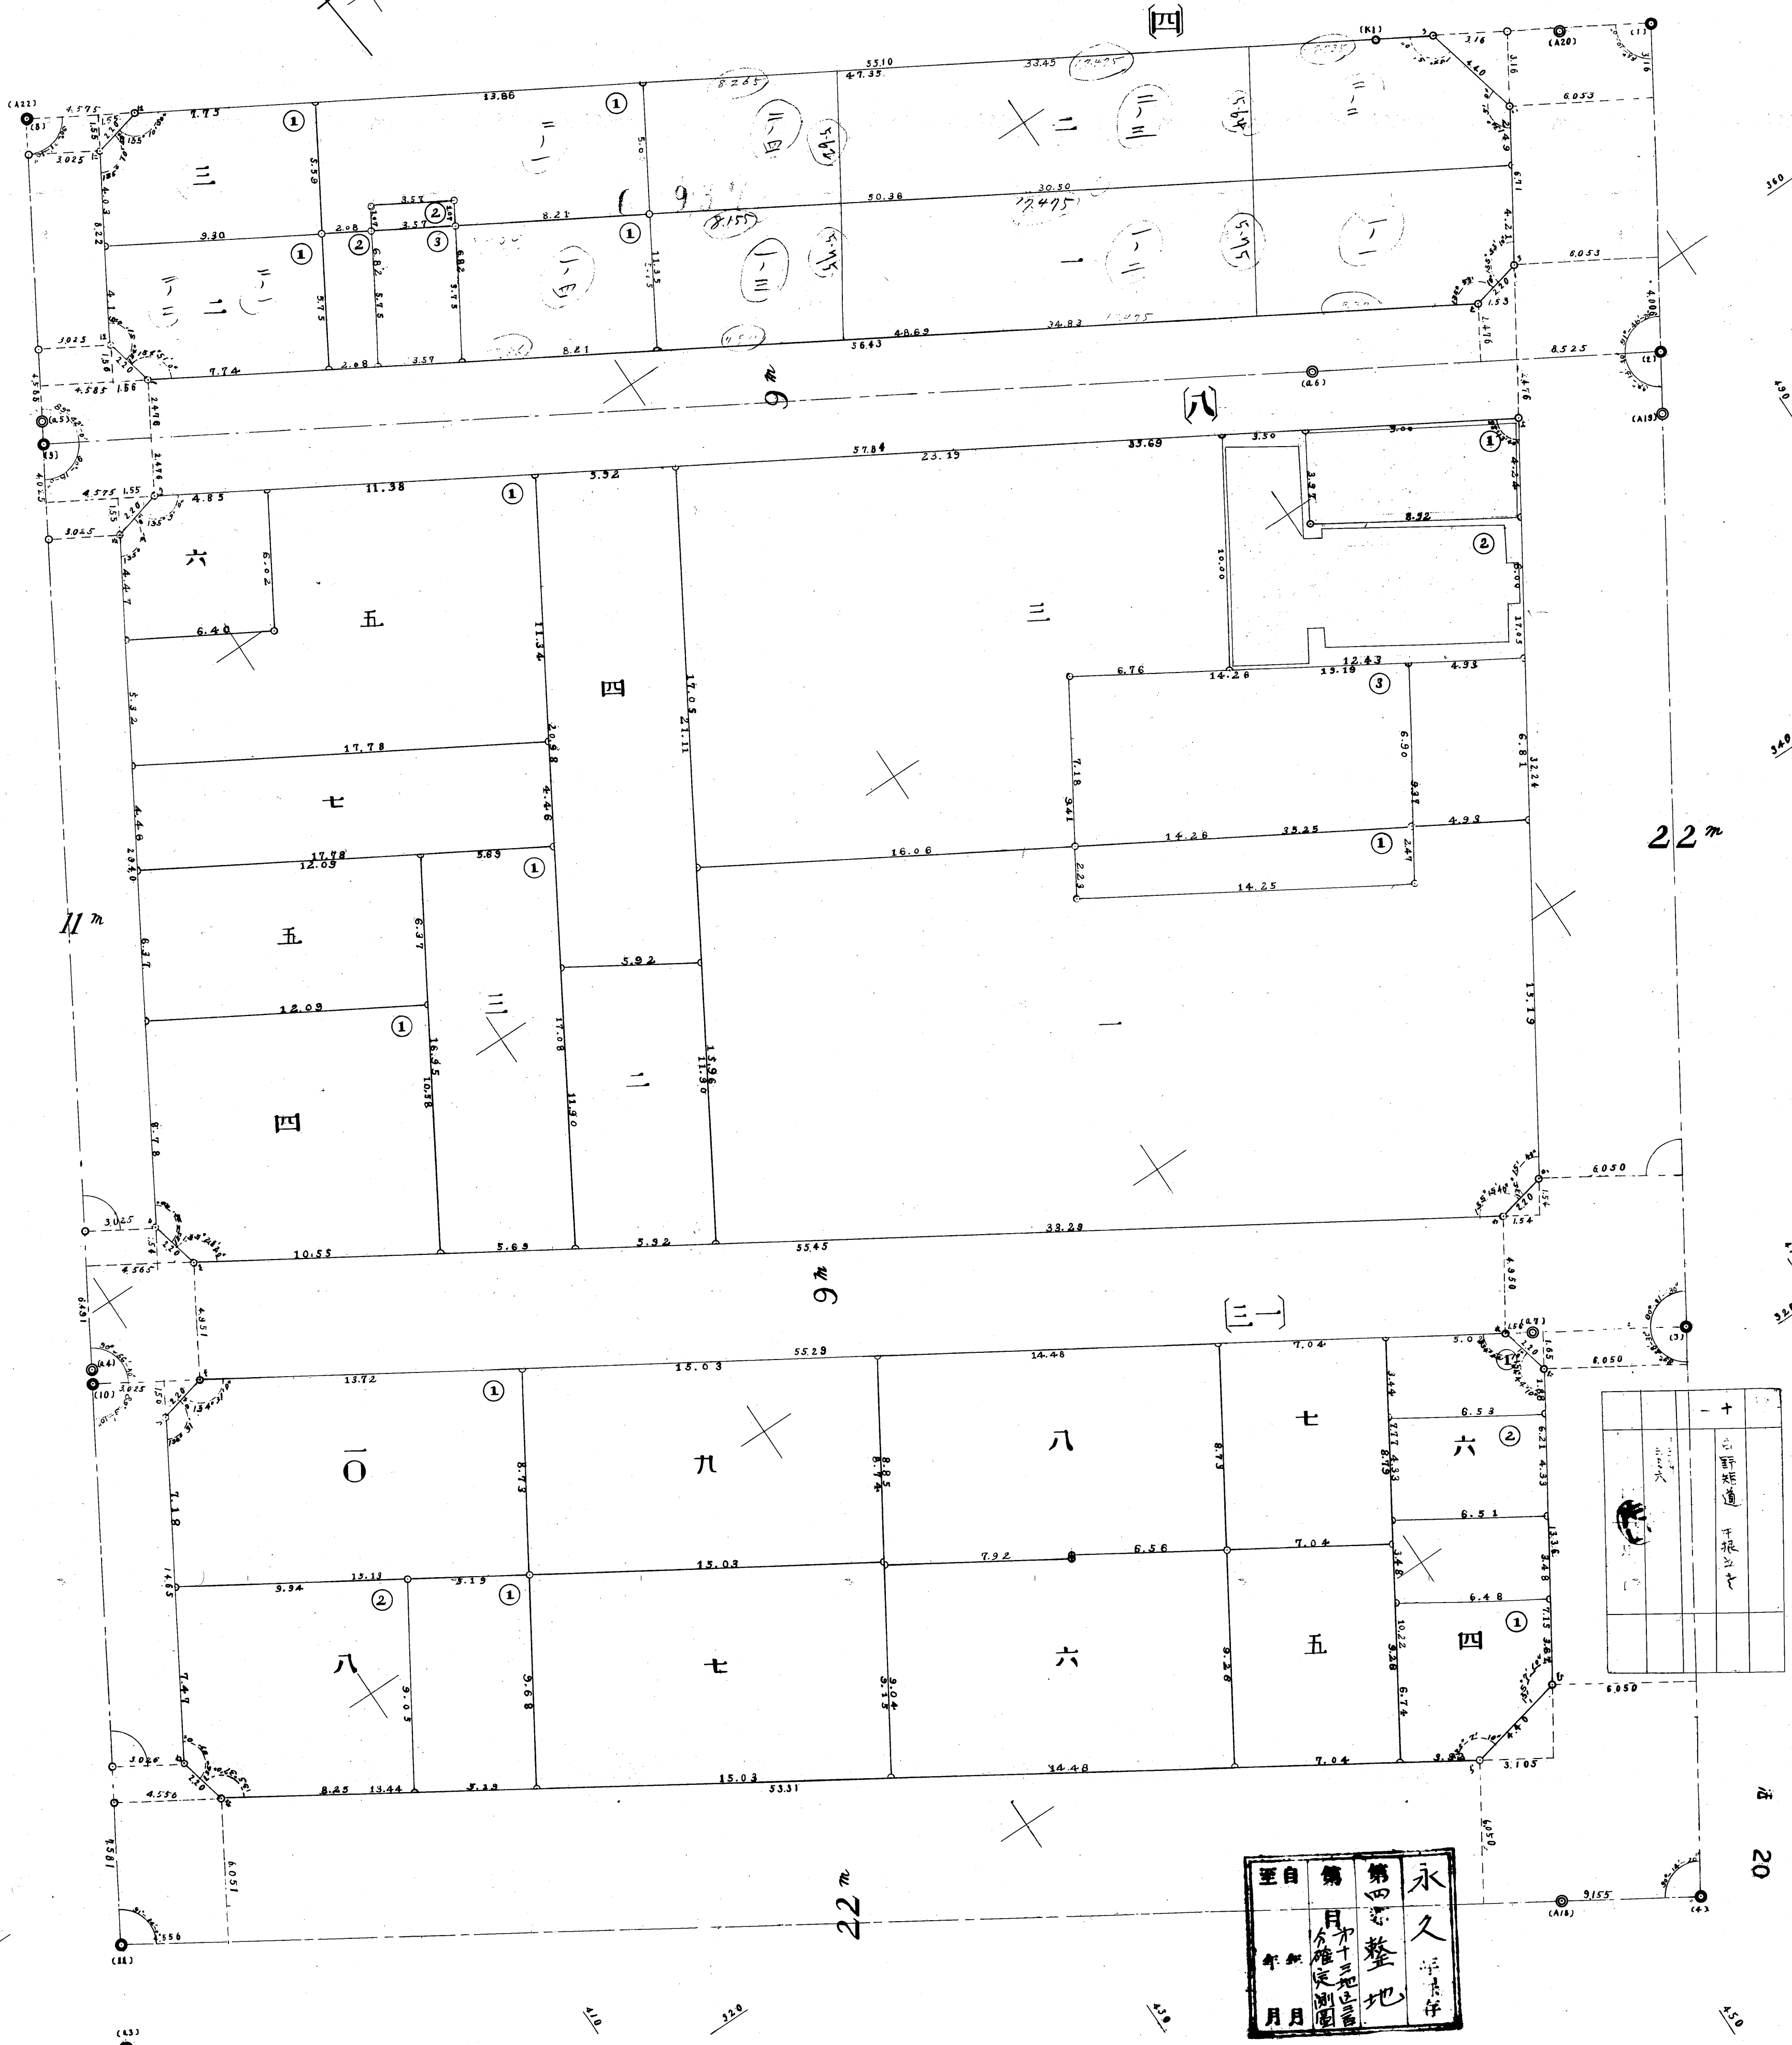月 月

34011

永久保存
 至自 第 月 年 月 日
 年 月 日

第十三地區確定測第十二號

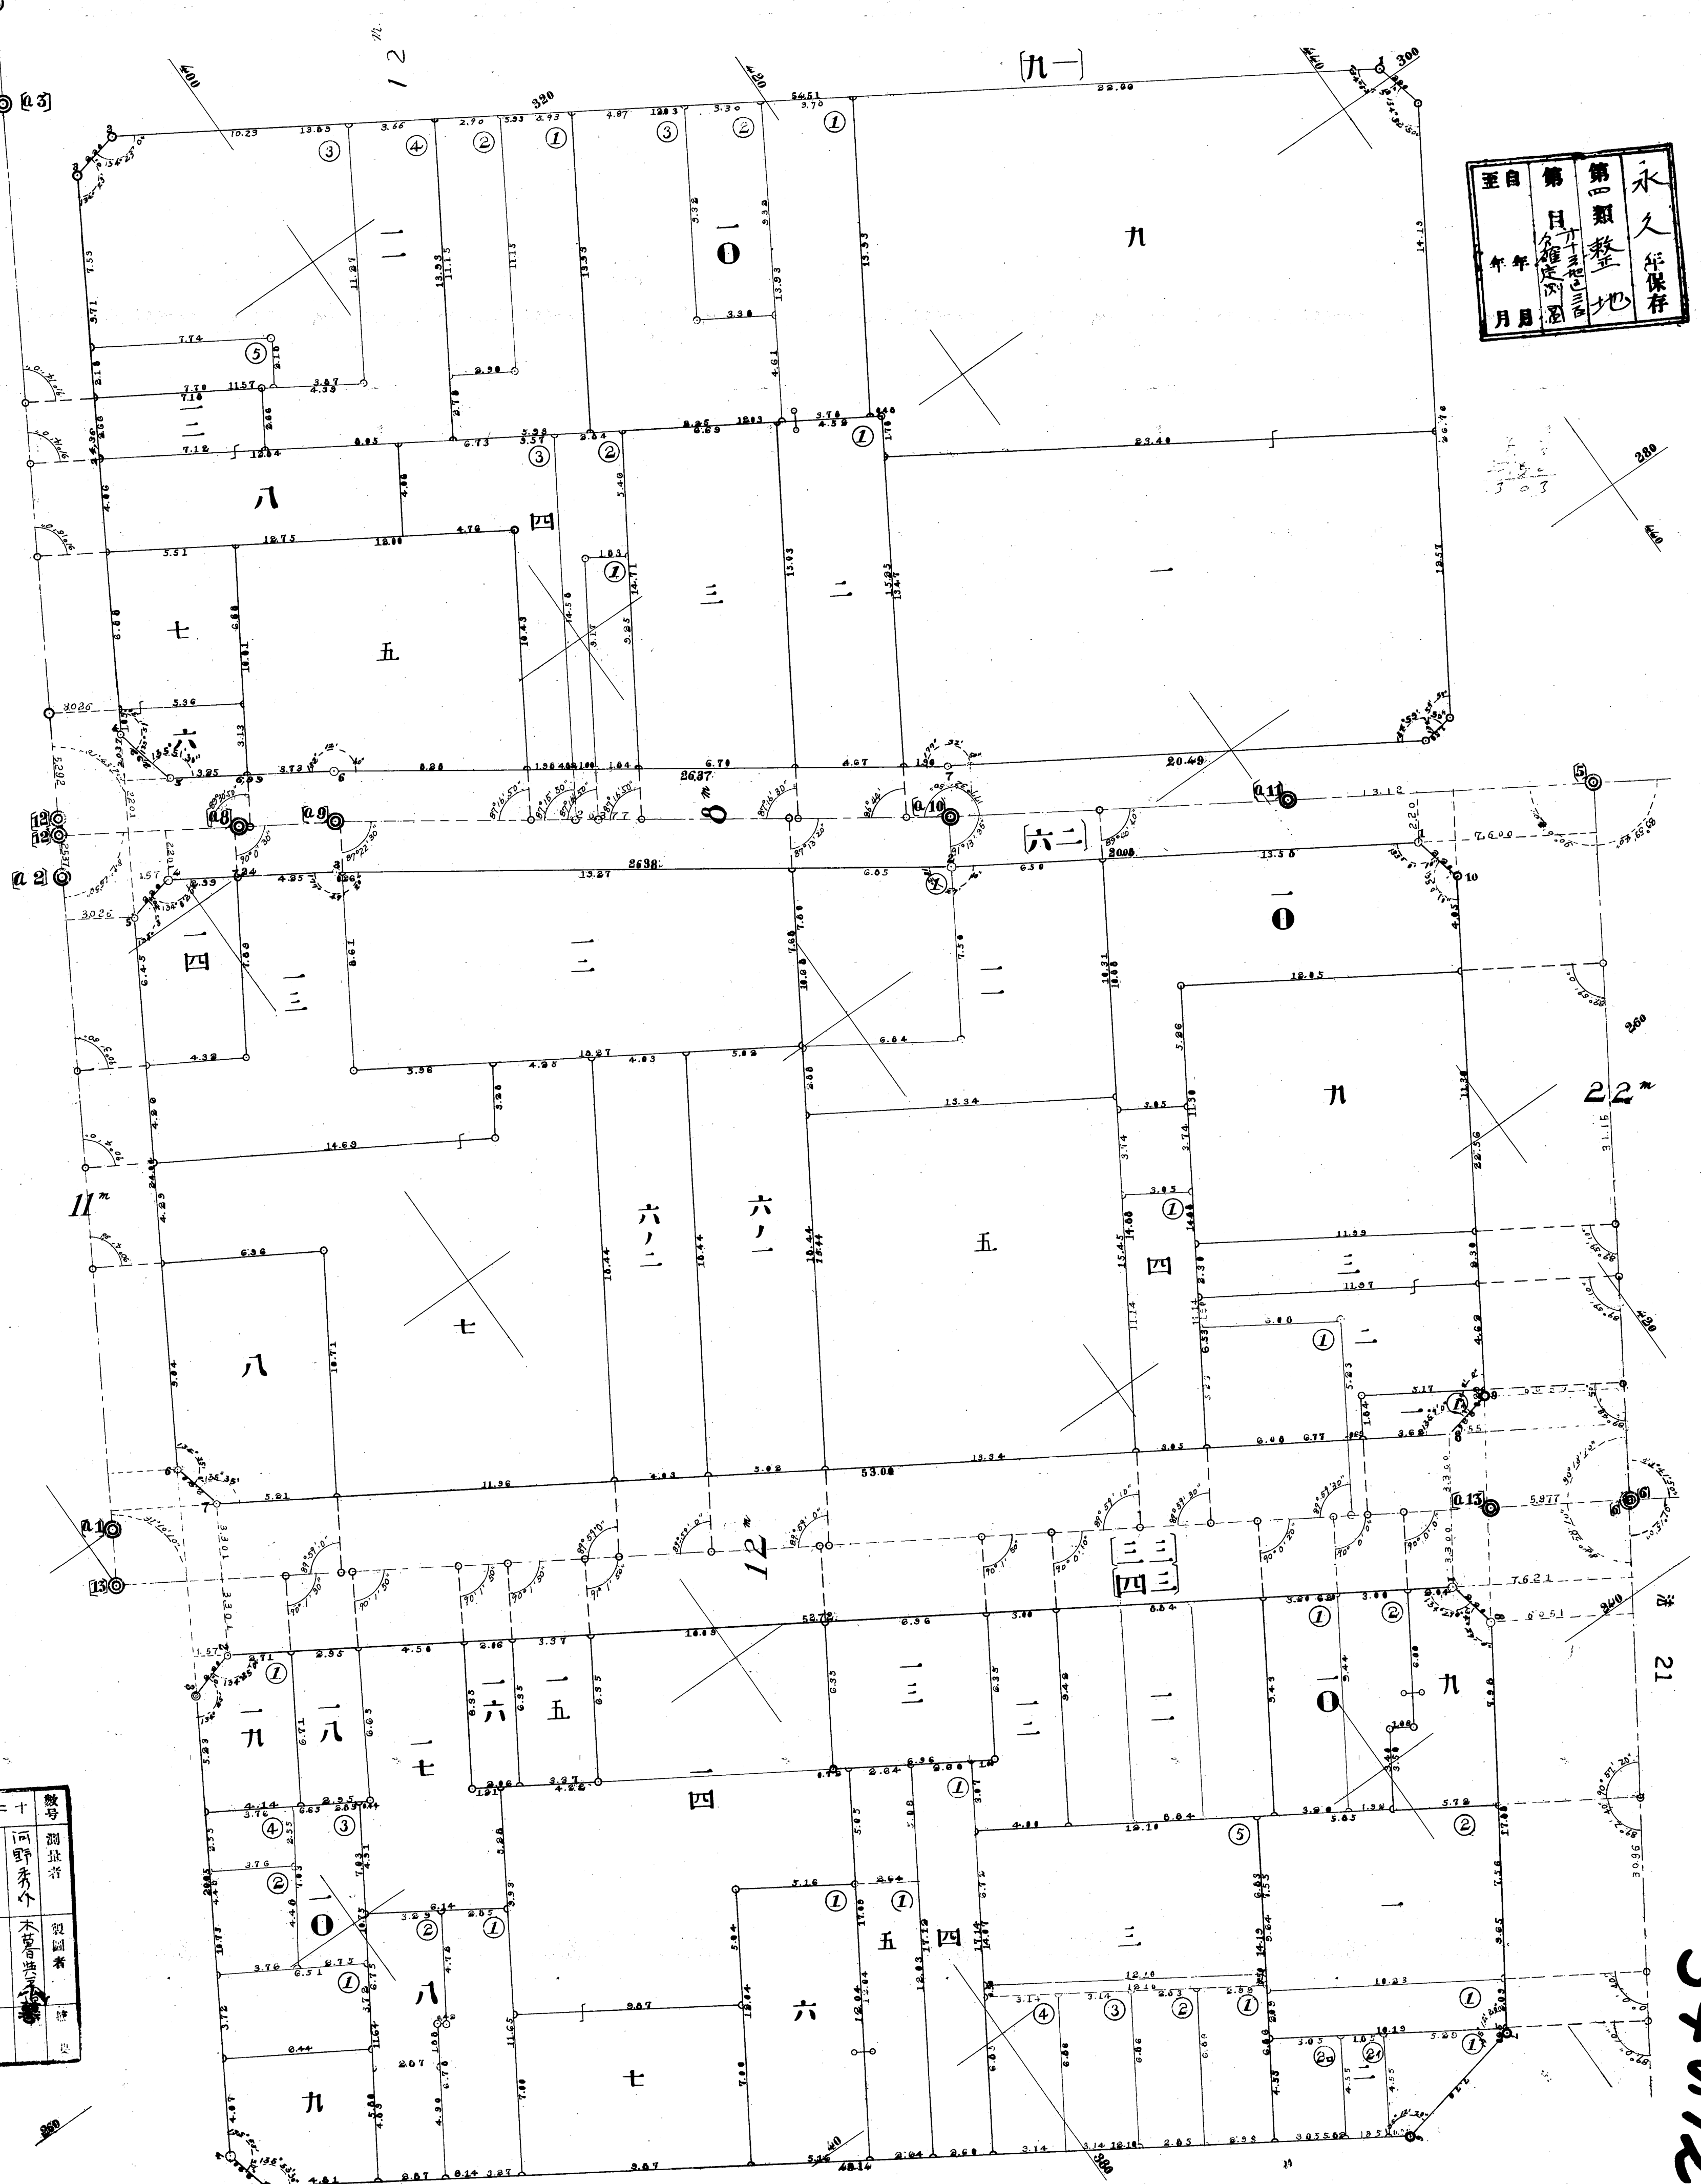

二十	號
五月	測量者
五日	製圖者
月	日
日	日


34012


永久保存
 第四類整地
 第一類
 至自
 月 月
 年 年

34015

港 24

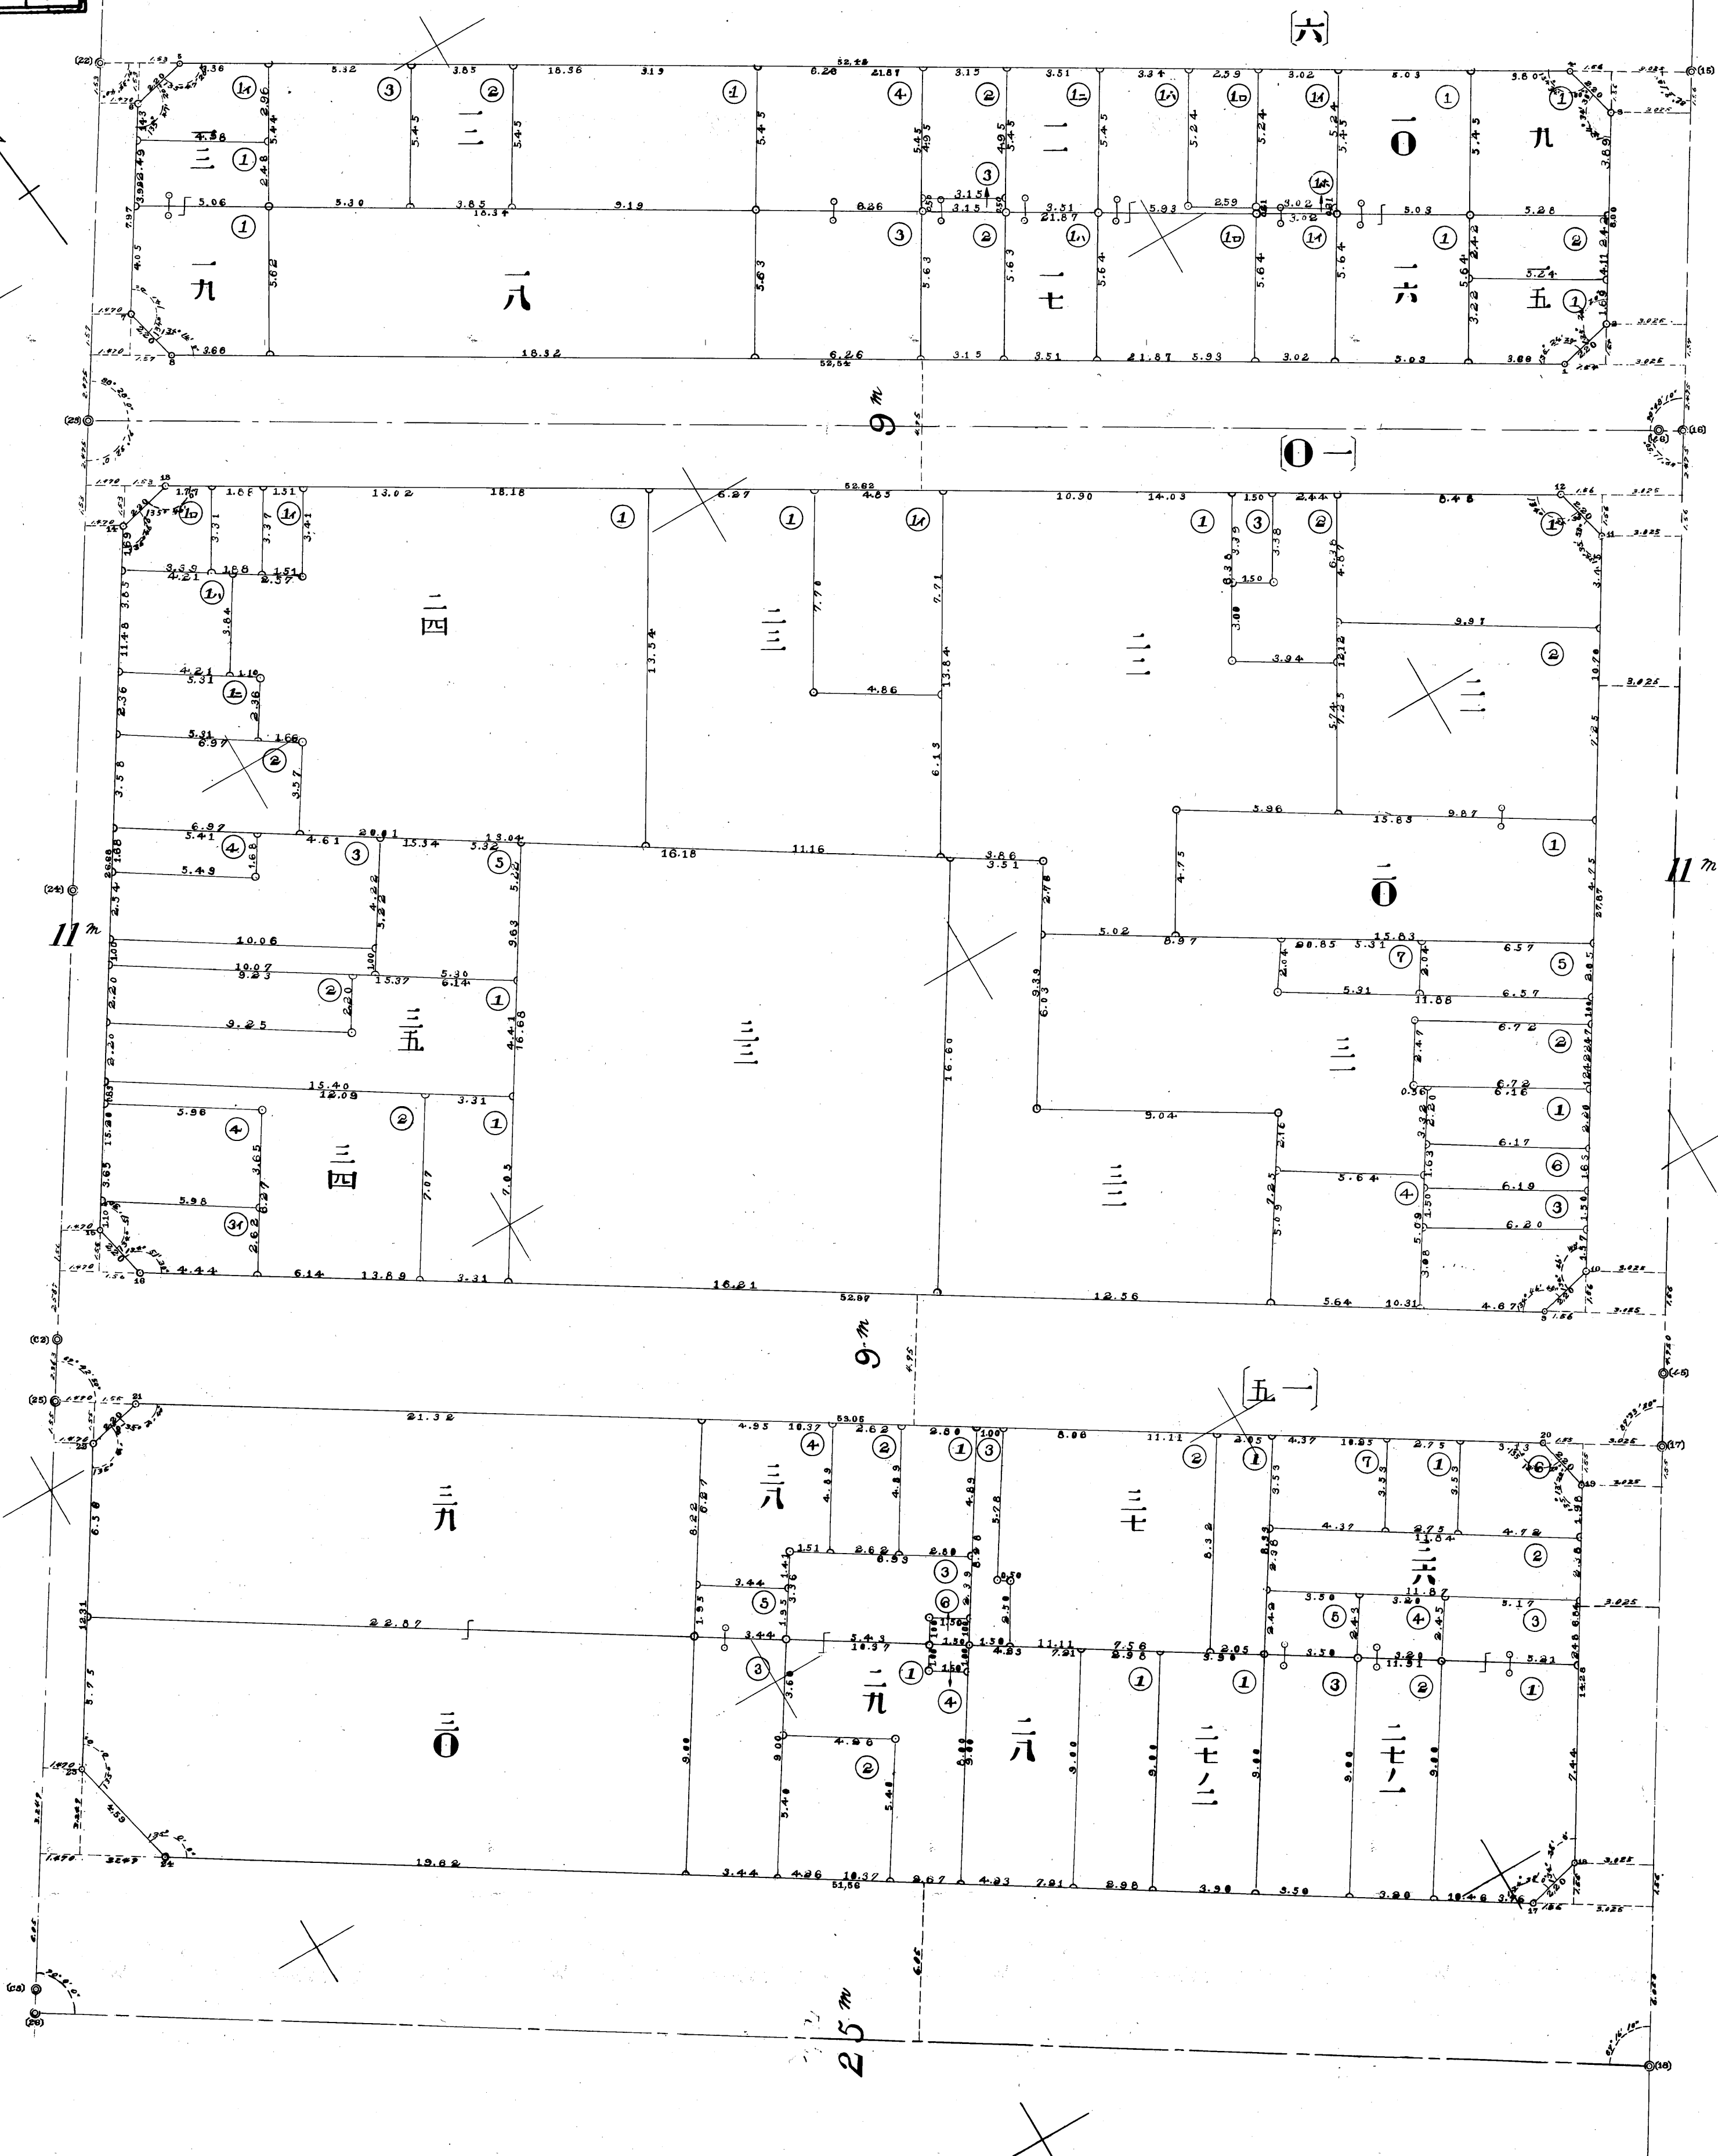

五+	
月 日	五+
月 日	五+
月 日	五+



永久保存	第四類地	第 目	至自
救正地	第十三地區	今確定測圖	年 月

第十三地區確定測圖第十六號

34016



至自	第	第	永
年	目	四	久
月	令	類	年
	分	教	保
	定	正	存
	圖	地	

34017

港 26

9.5

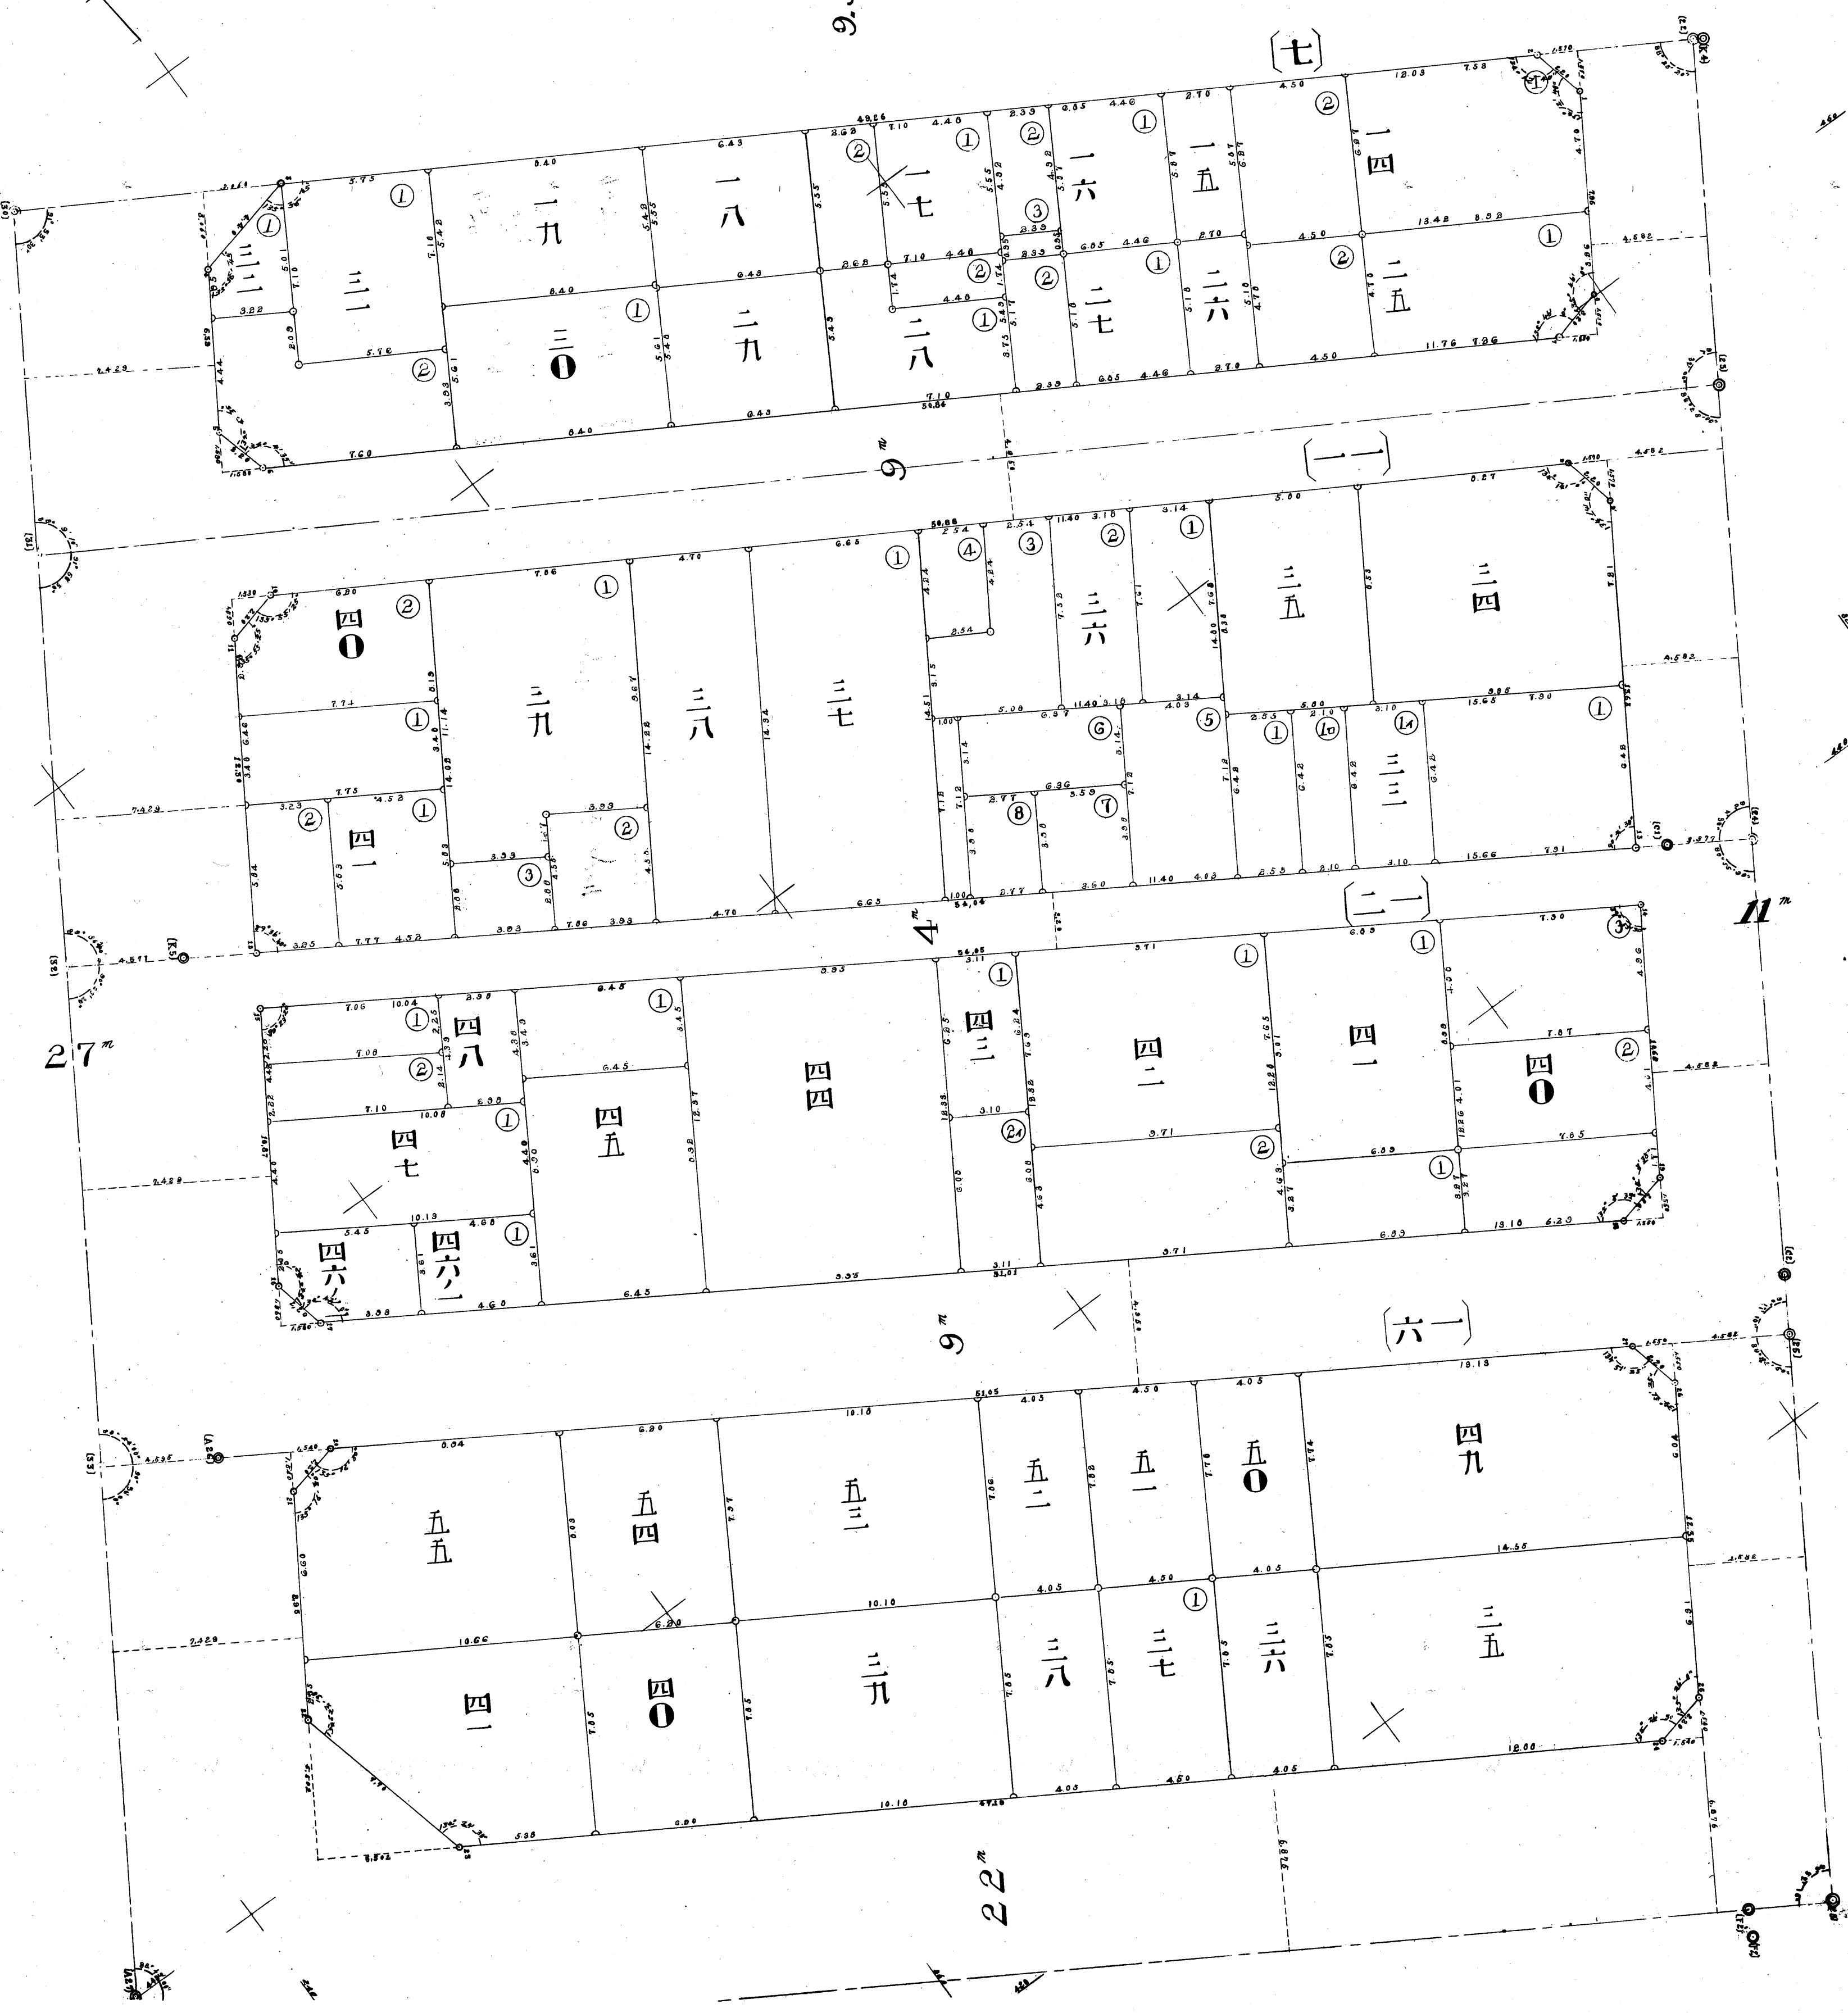

27

4

9


22

11

34019

第十三地區確定測圖第十九號

至自	第	第	永
年	目	四	久
月	分	類	年
	合	整	保
	定	地	存
	測	地	
	圖	區	


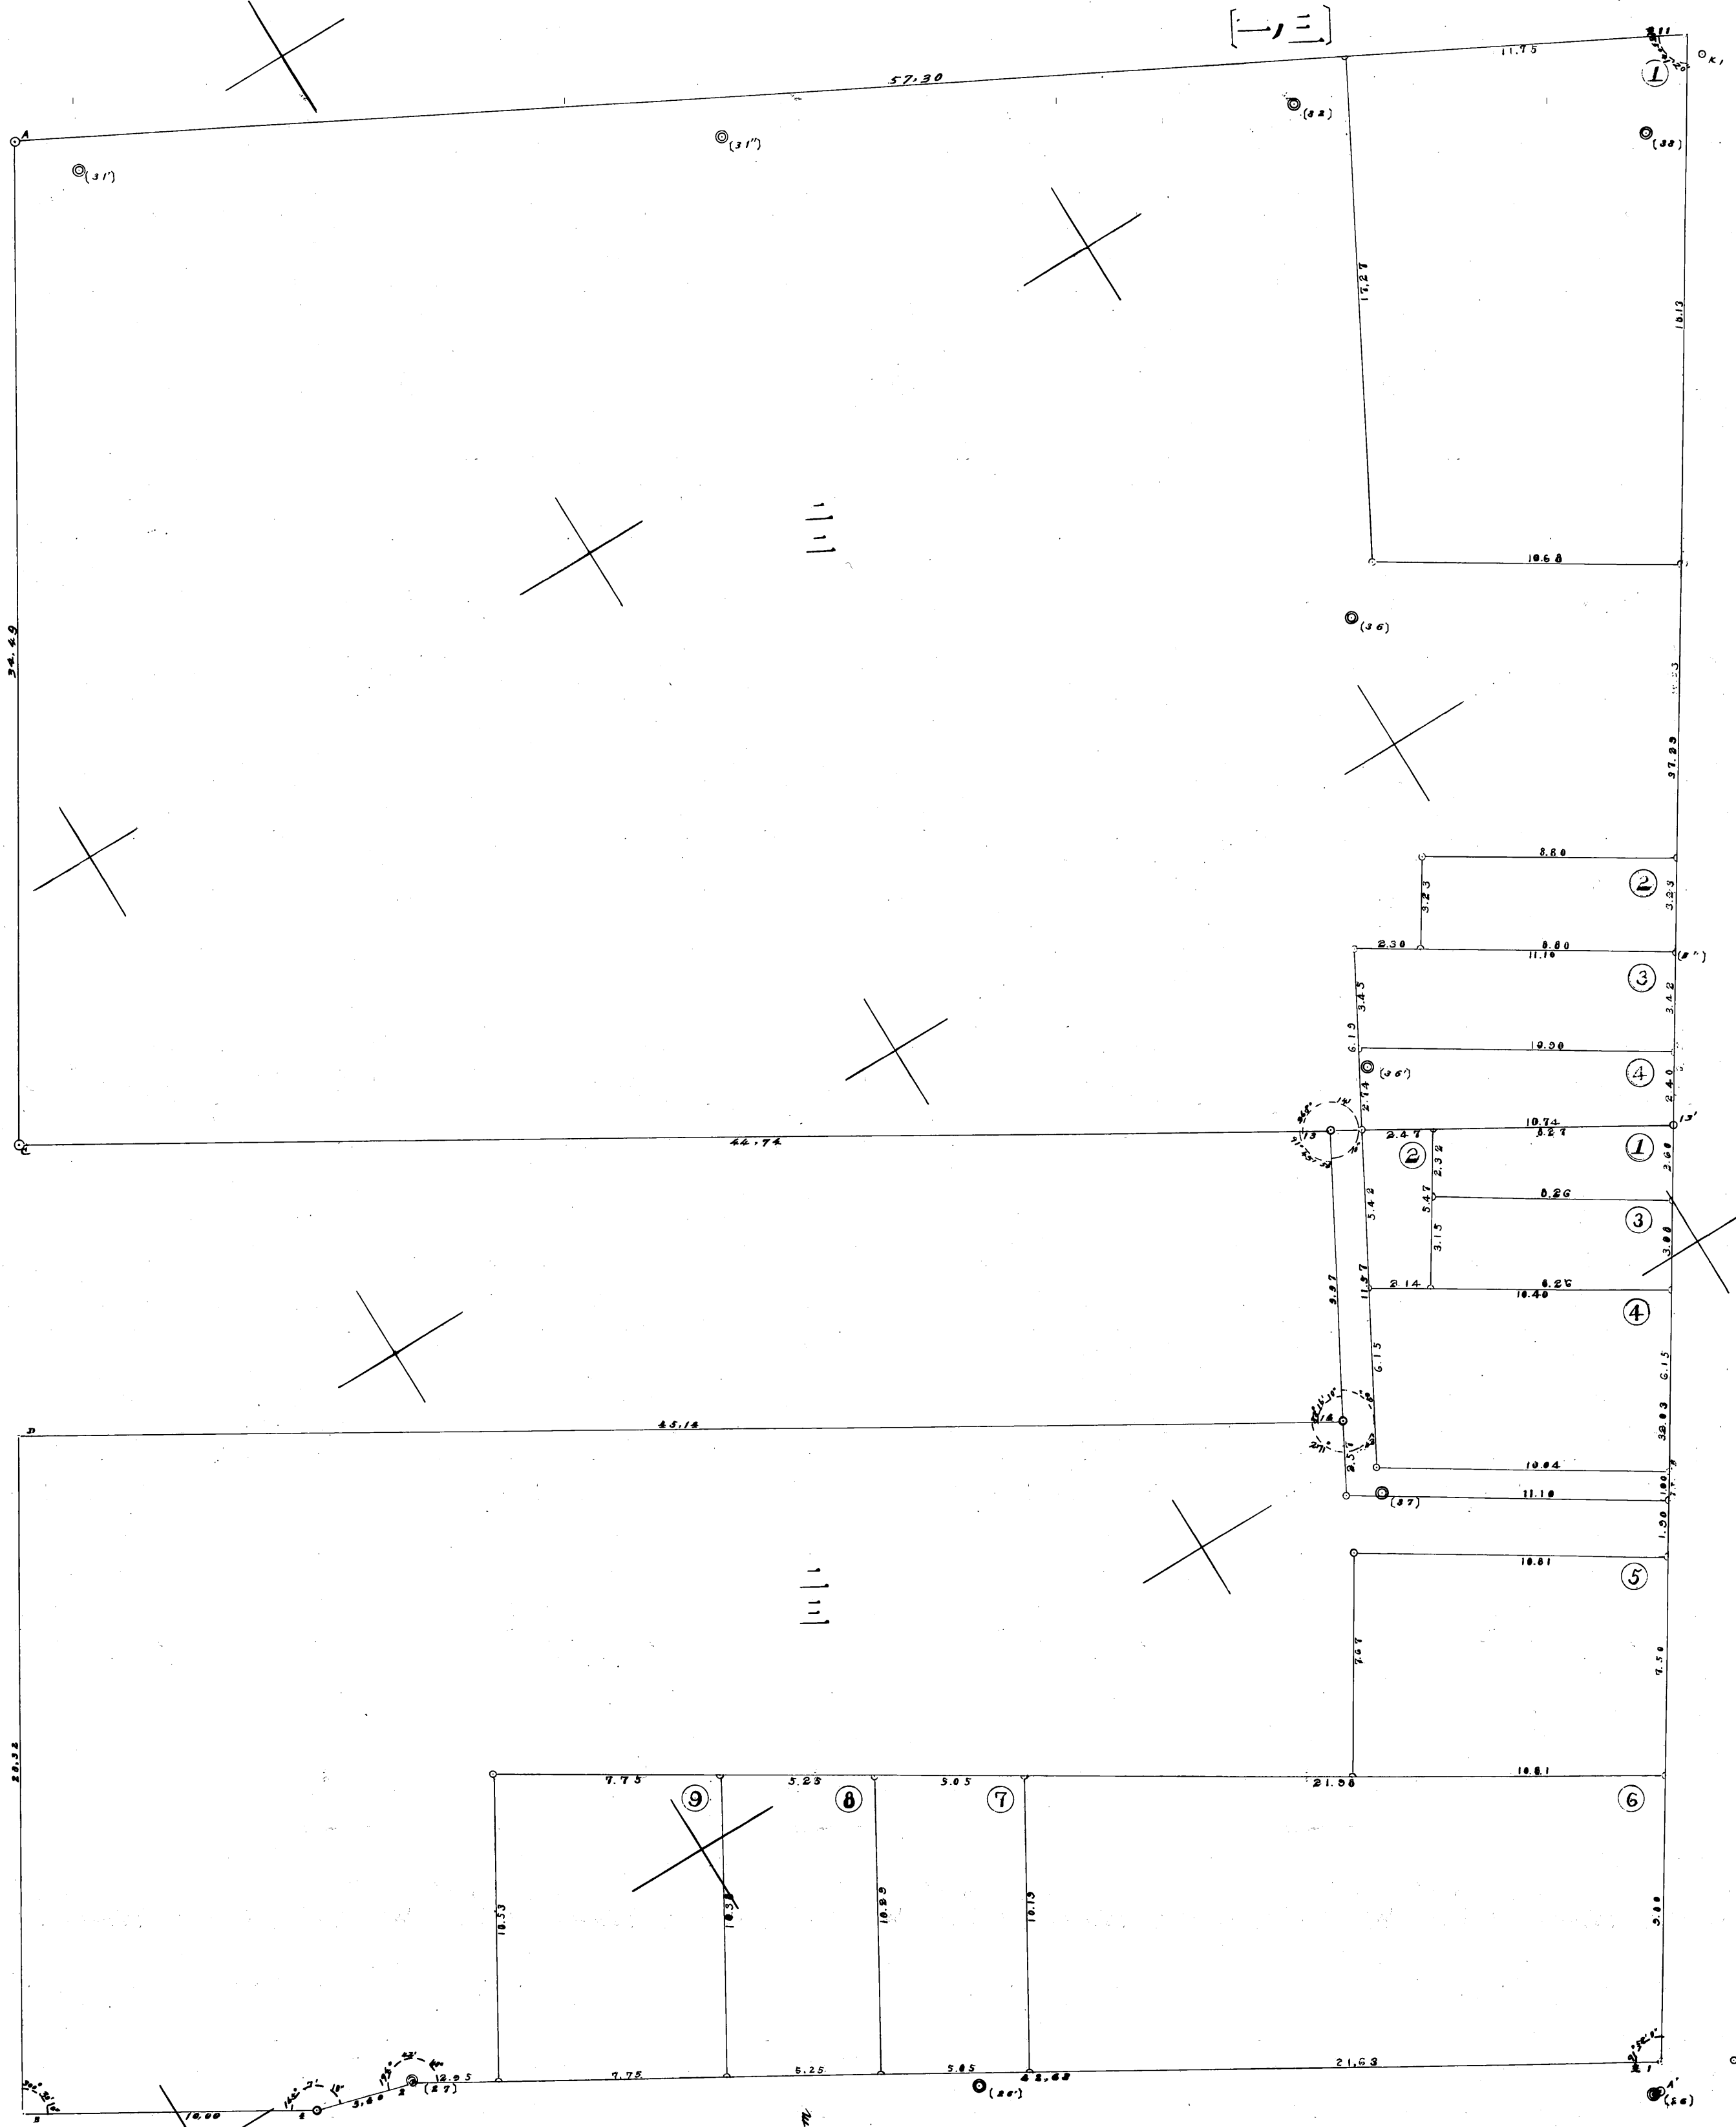


27m

		十二	近	坂	根
		月	藤	本	形
		八	原	部	地
		日	部		區
					(1)



(一、三)

第十三地區確定測圖第二十號

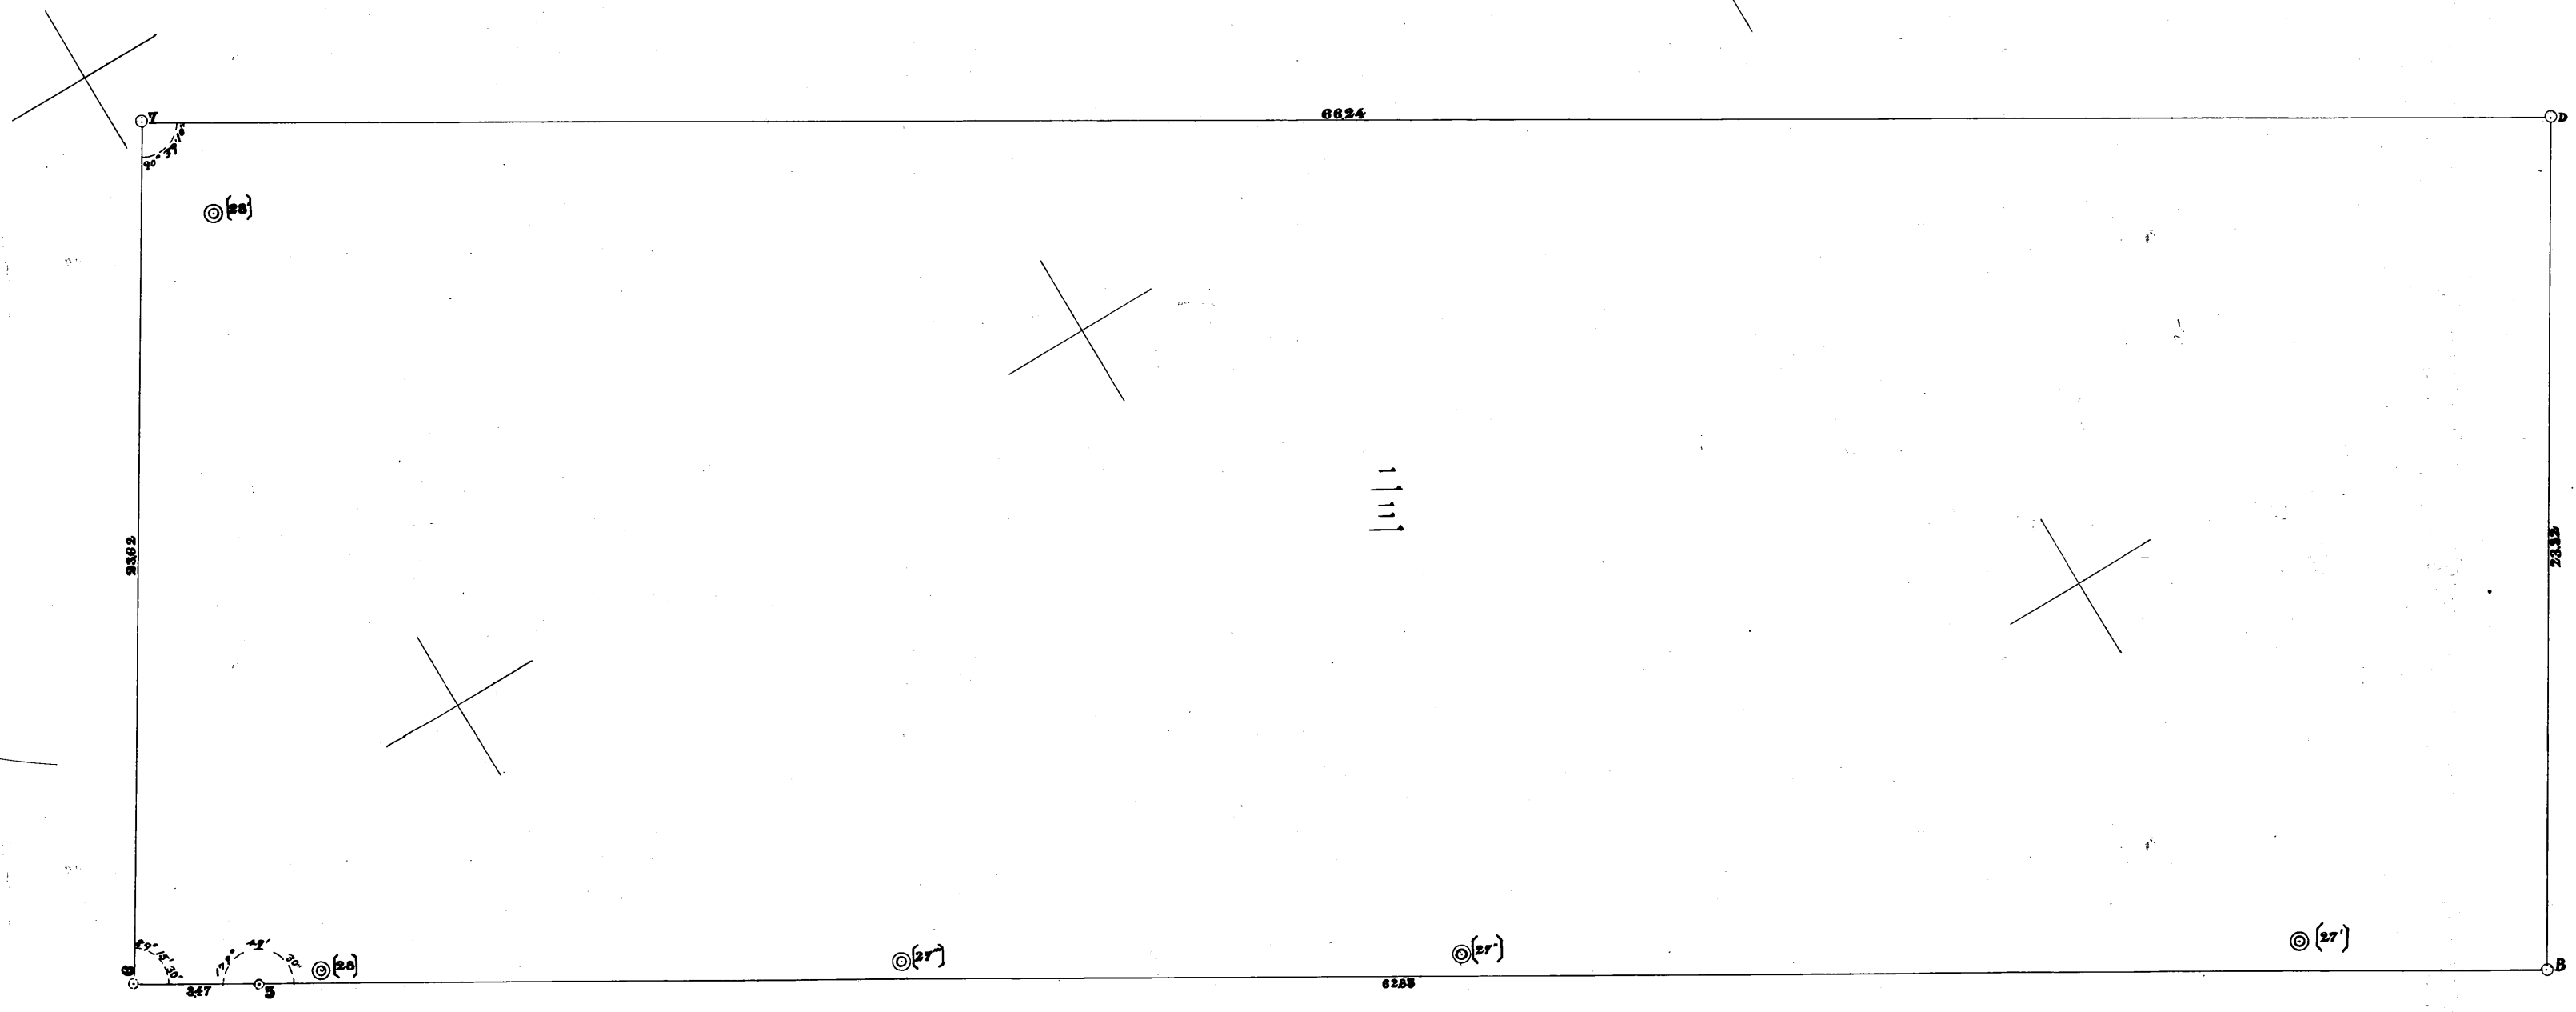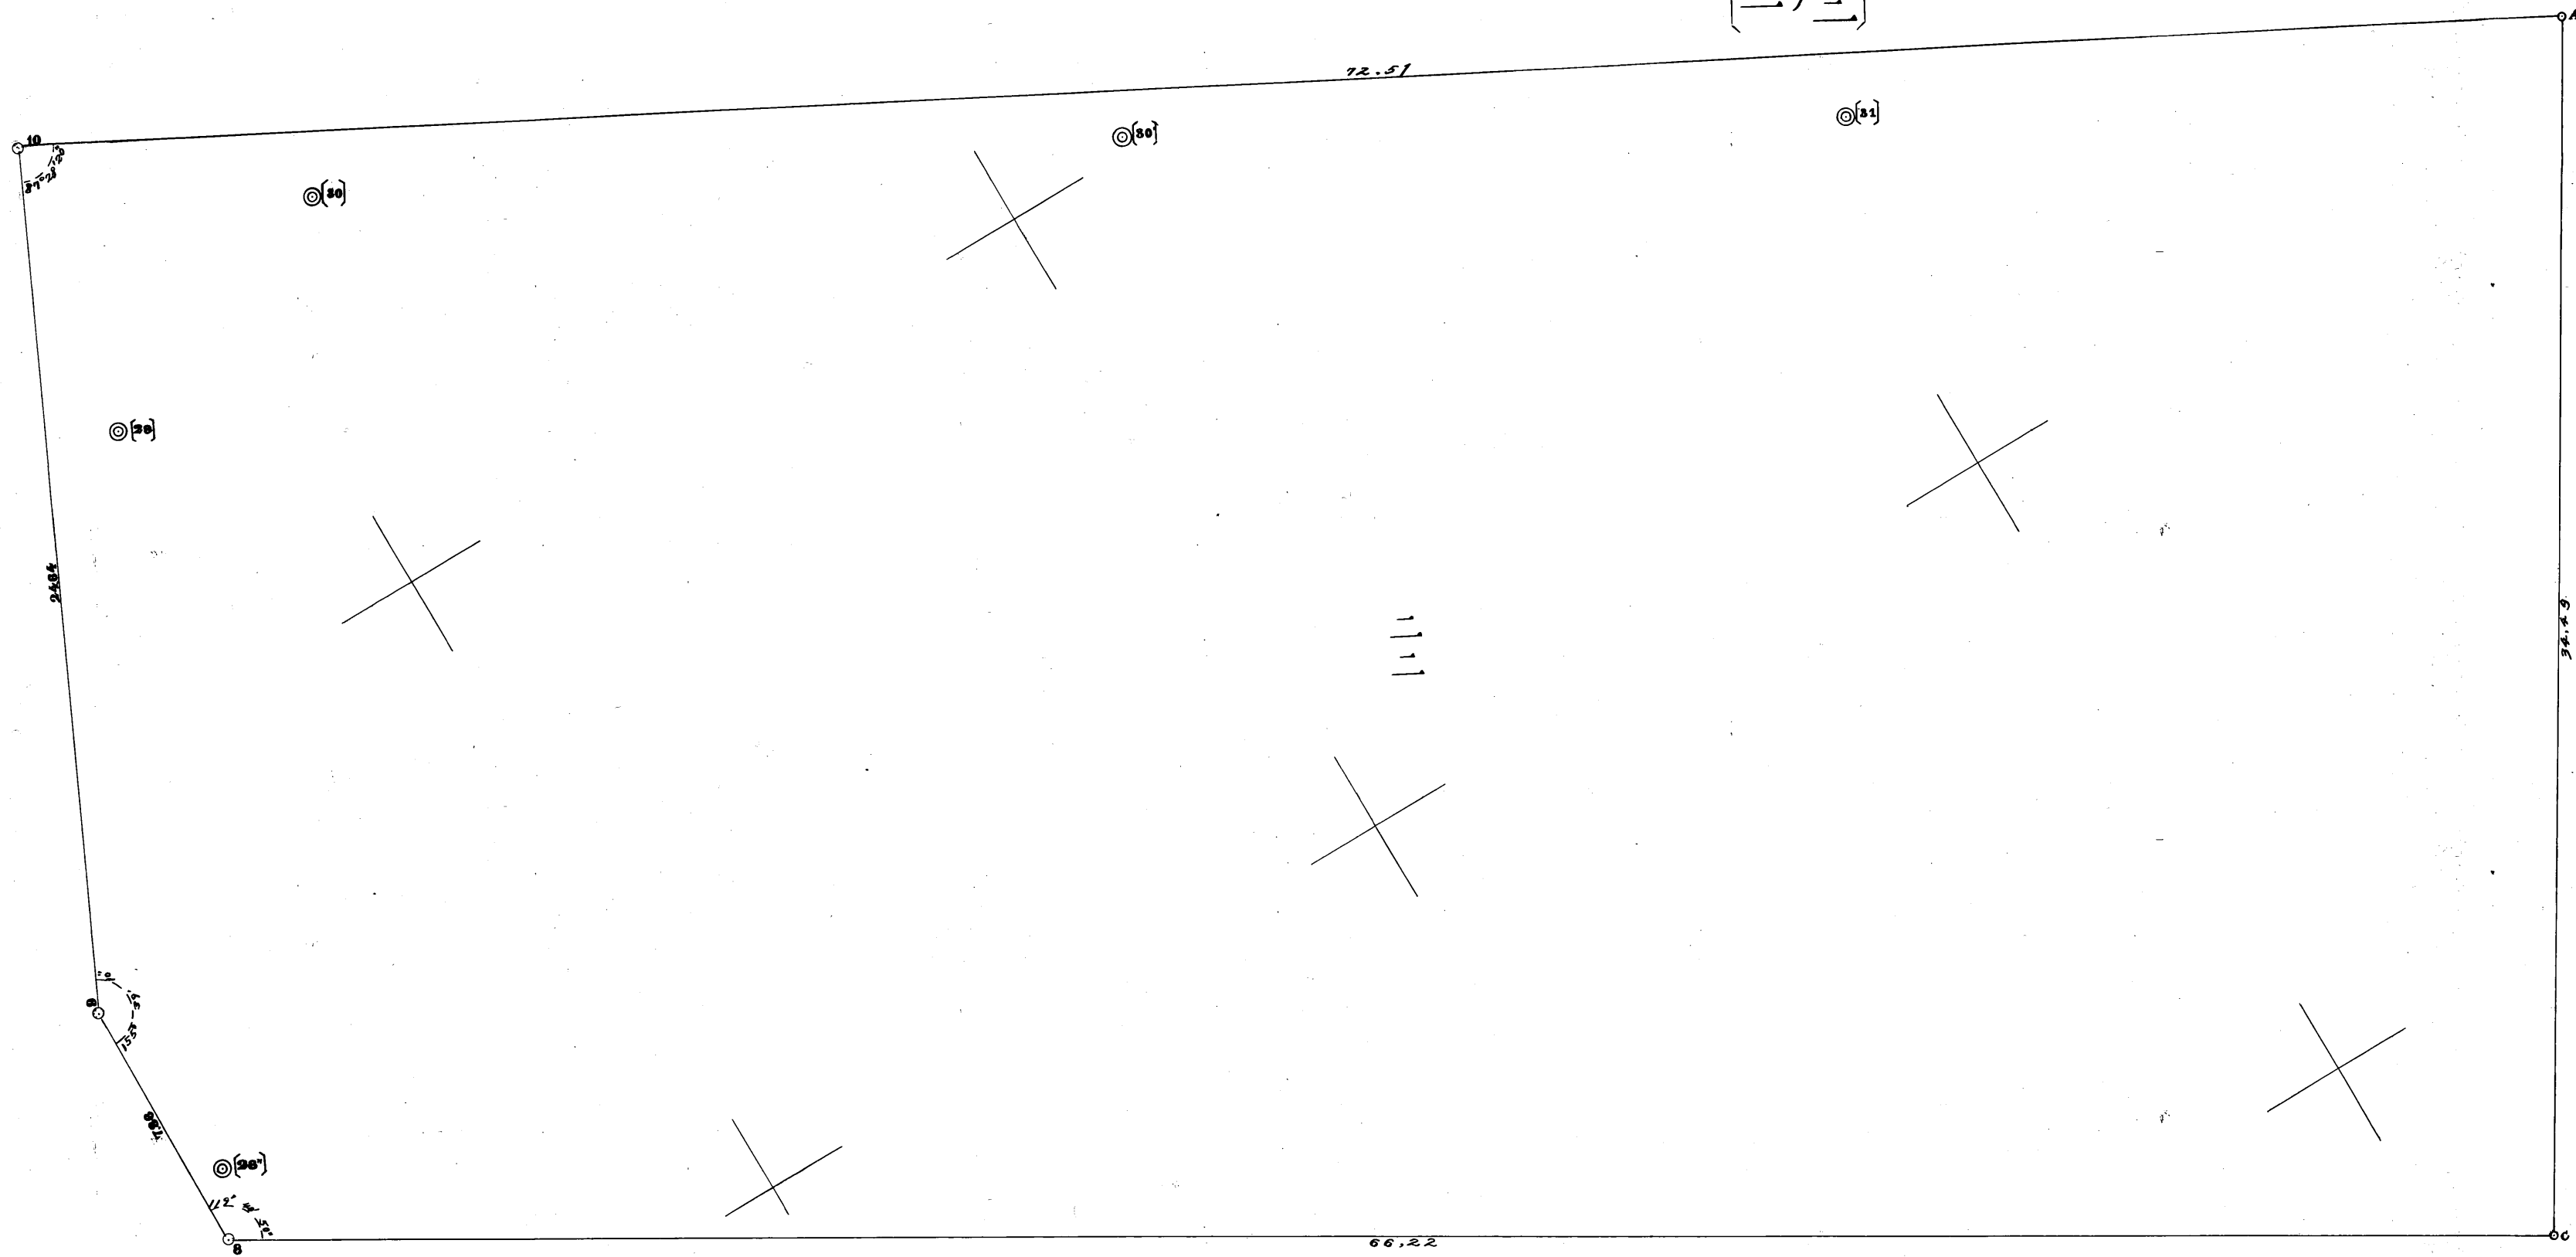

至自	第	第	永
年	目	四	久
月	分	類	年
	定	整	保
	測	地	存
	圖		

十二	塚本龍太郎
七	近藤虎子
八	内田猪重

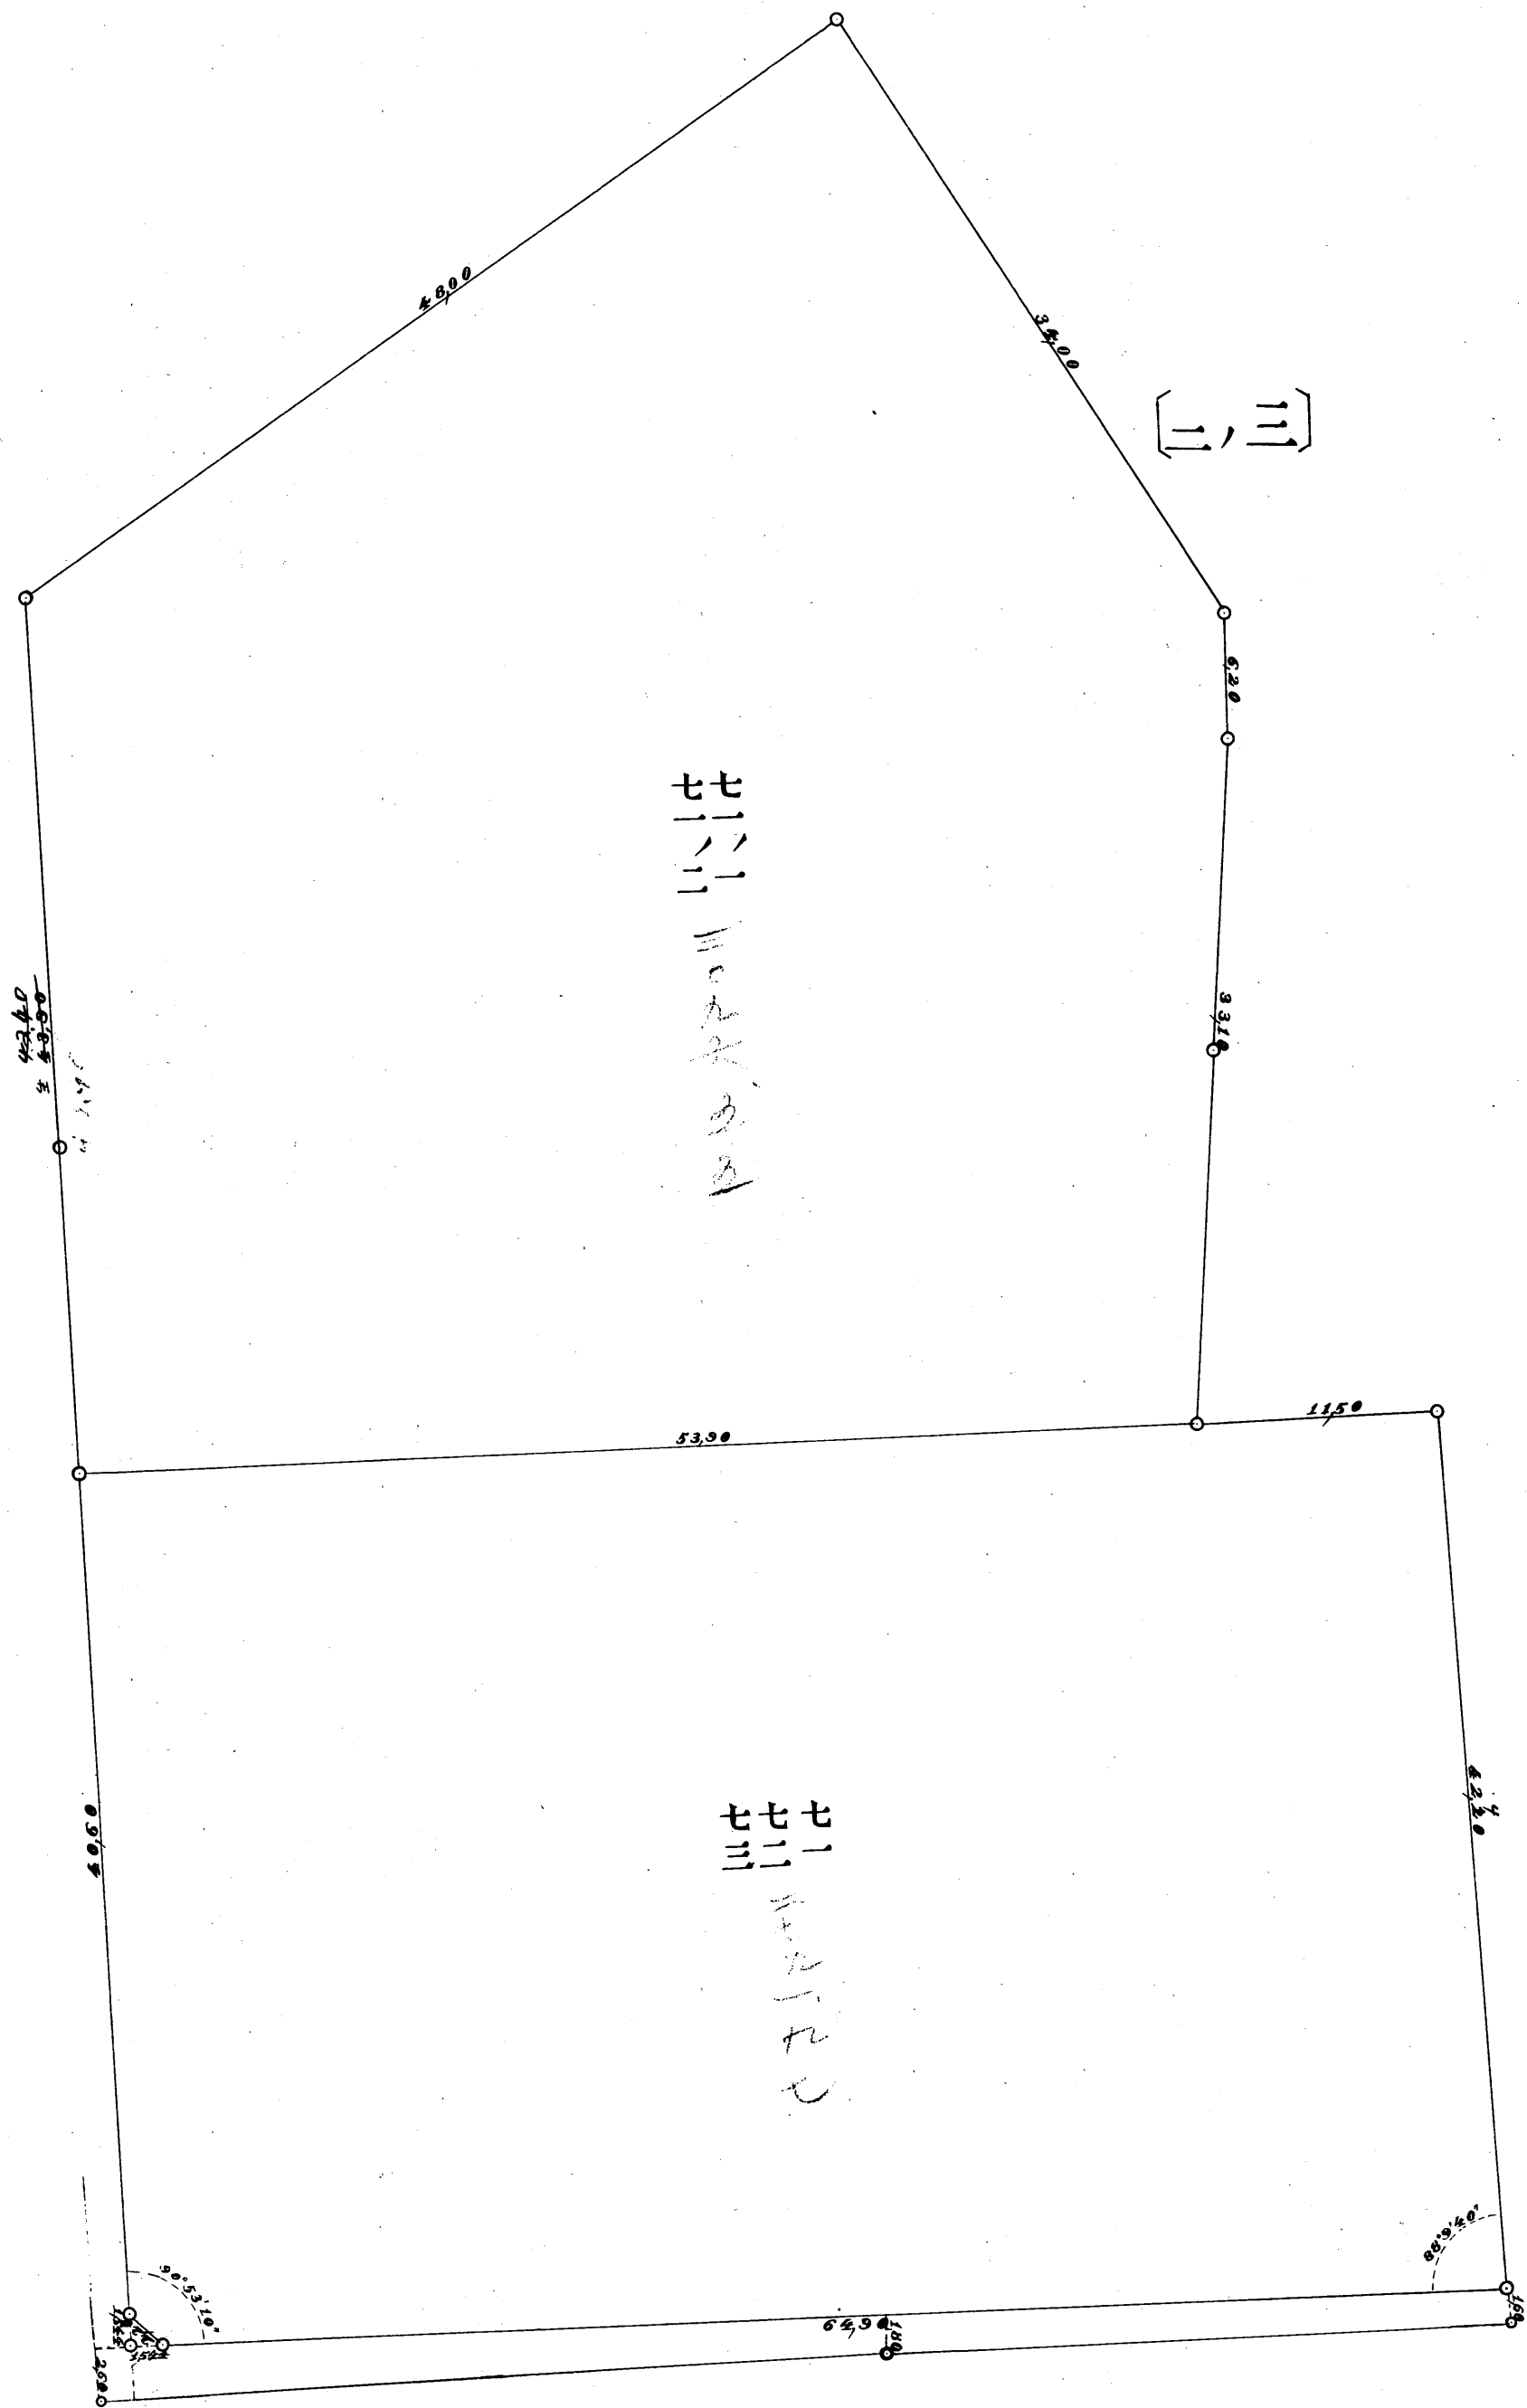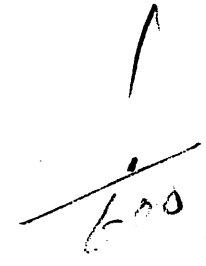

第十三地區確定測圖第二拾一號

至	第	第	永
自	目	四	久
年	三	類	年
月	言	整	保
	分	地	存
	確	地	
	定		
	測		
	圖		


	十二	
	塚	
	本	
	鶴	
	次	
	郎	
	内	
	月	
	指	
	重	
	圖	
	標	
	三	

34023

第十三地區確定測圖第二十二號



再	省	三十二	號
月	日	古	塔
日	月	野	手
	日	路	邊
		根	植
		先	丈
		標	樹

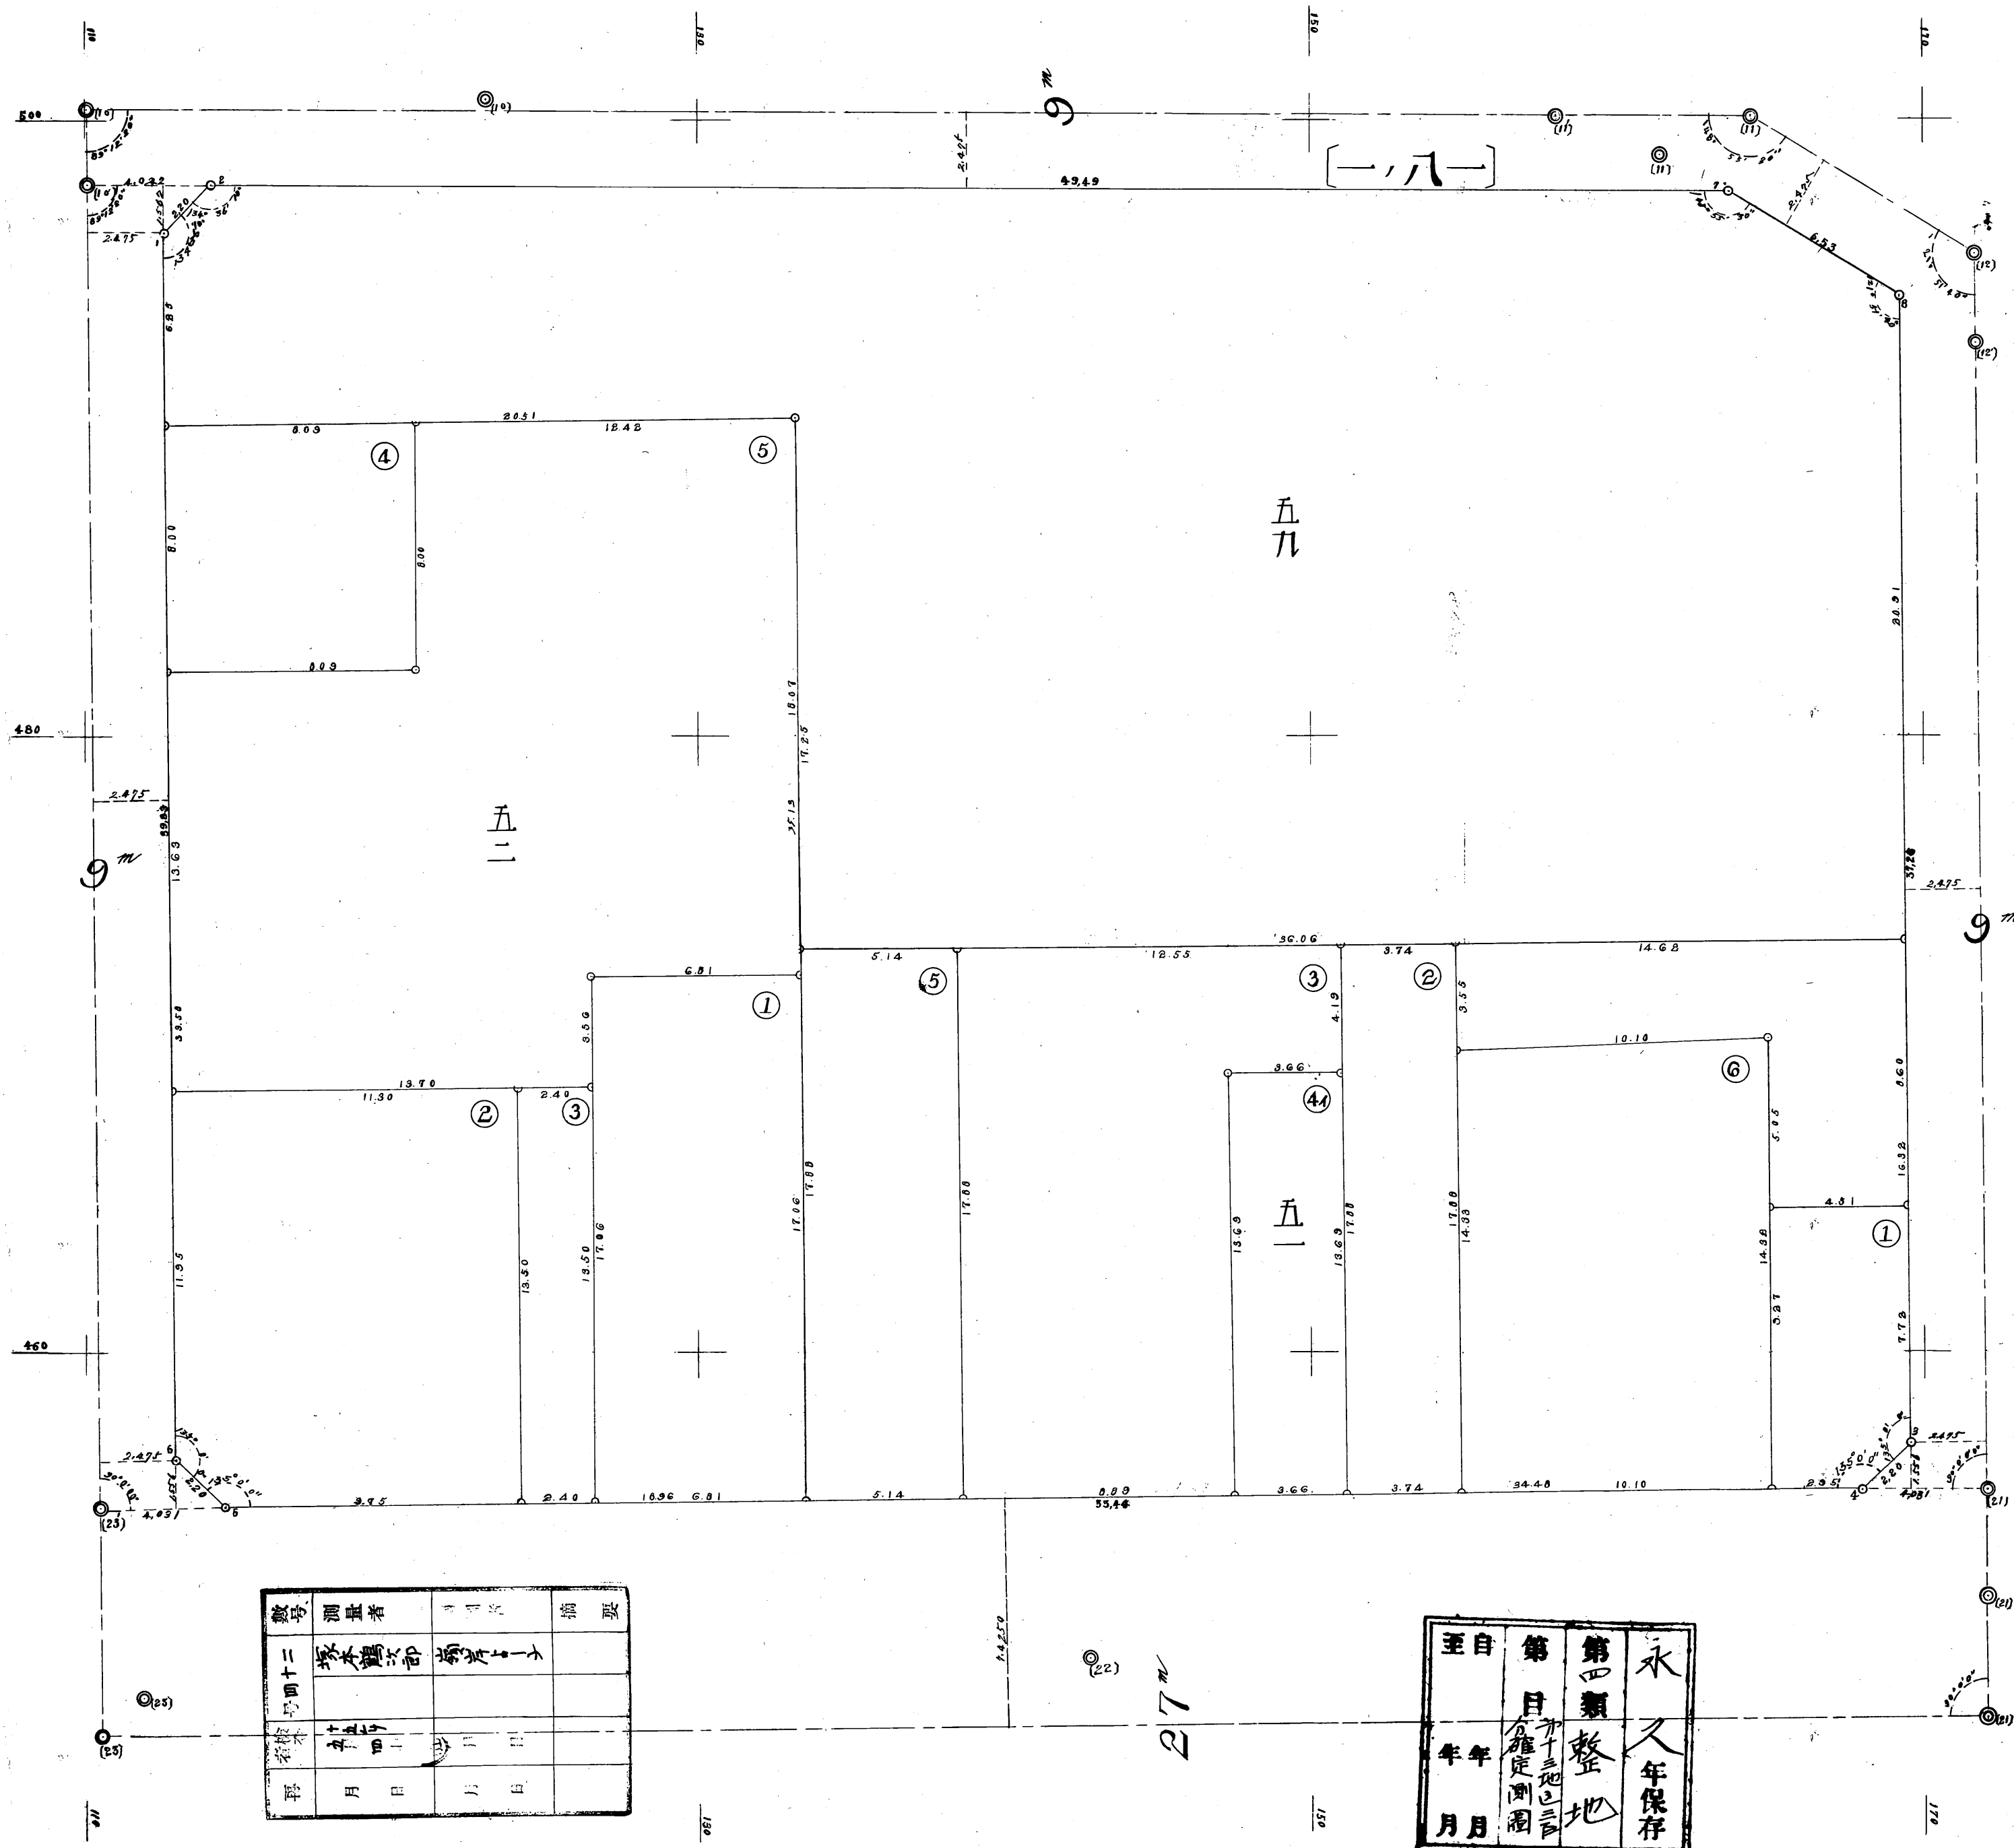


第十三地區確定測圖第二十四號

號	測者	日期	摘要
姓名	塚本龍次郎	月 日	月 日
年	月	日	日

至	第	第	永
自	月	類	年
年	年	整	保
月	月	地	存

第三十地區確定測量圖第二十六號

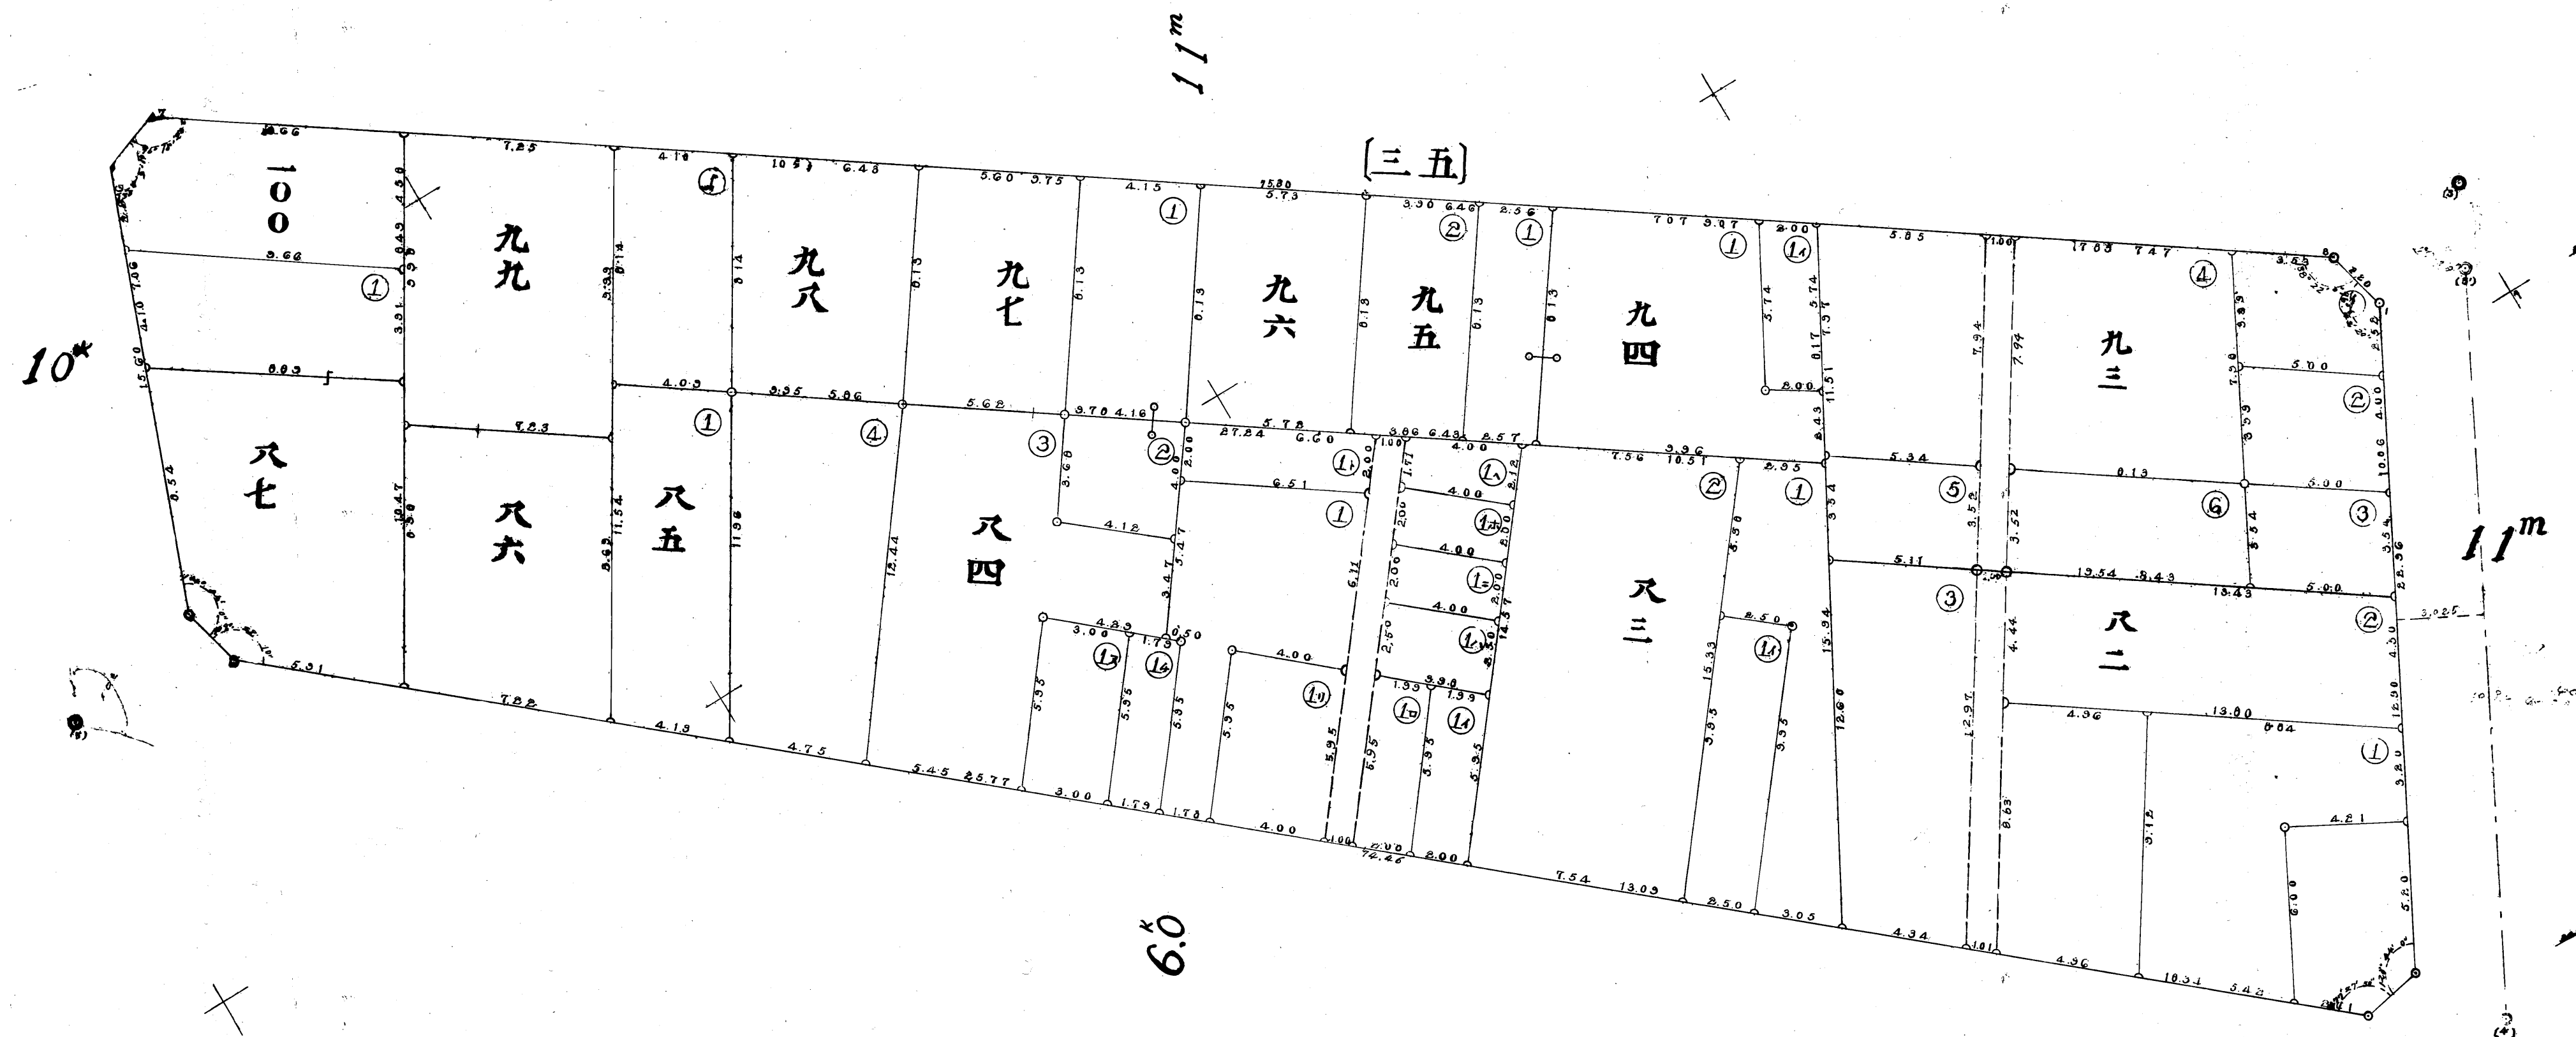


年	月	日	第	圖	第	號	永	久
			目	分	十	三	年	地
			分	確	定	測	量	地
			圖					

34030

港 39


第三十地段區確定測量圖第二十九號

永久保存	第四類整地	年月	年月
------	-------	----	----

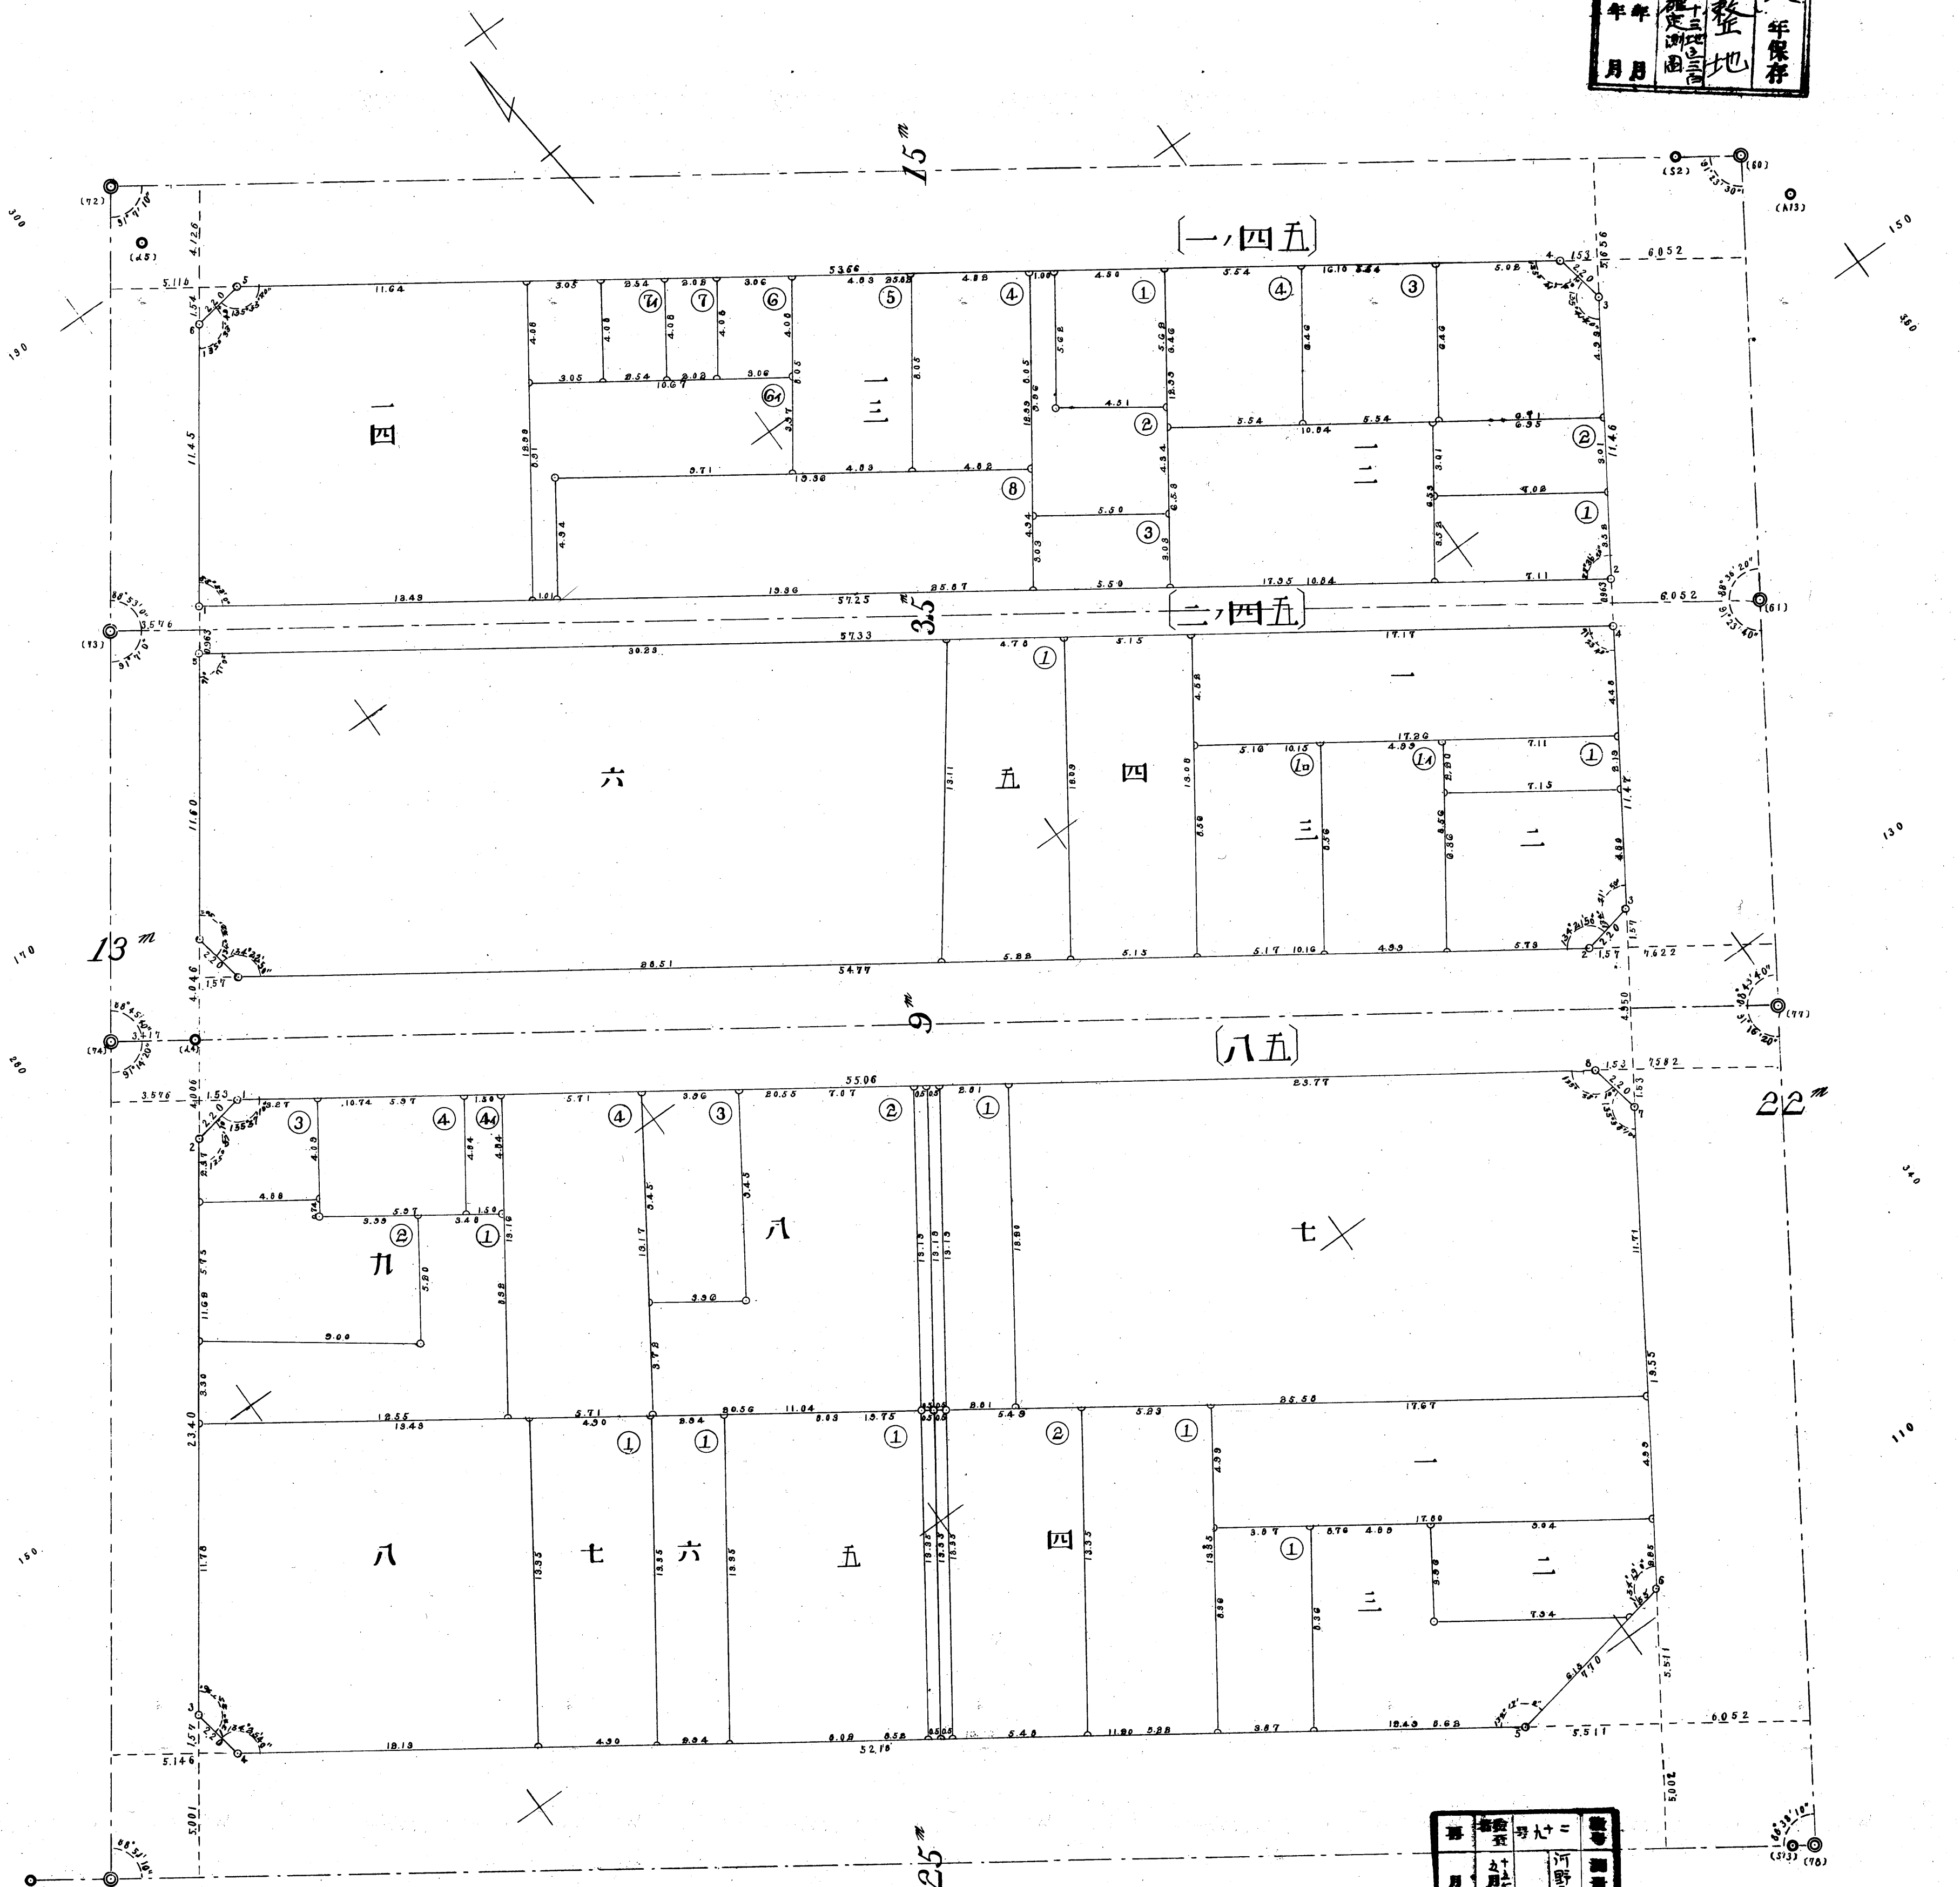




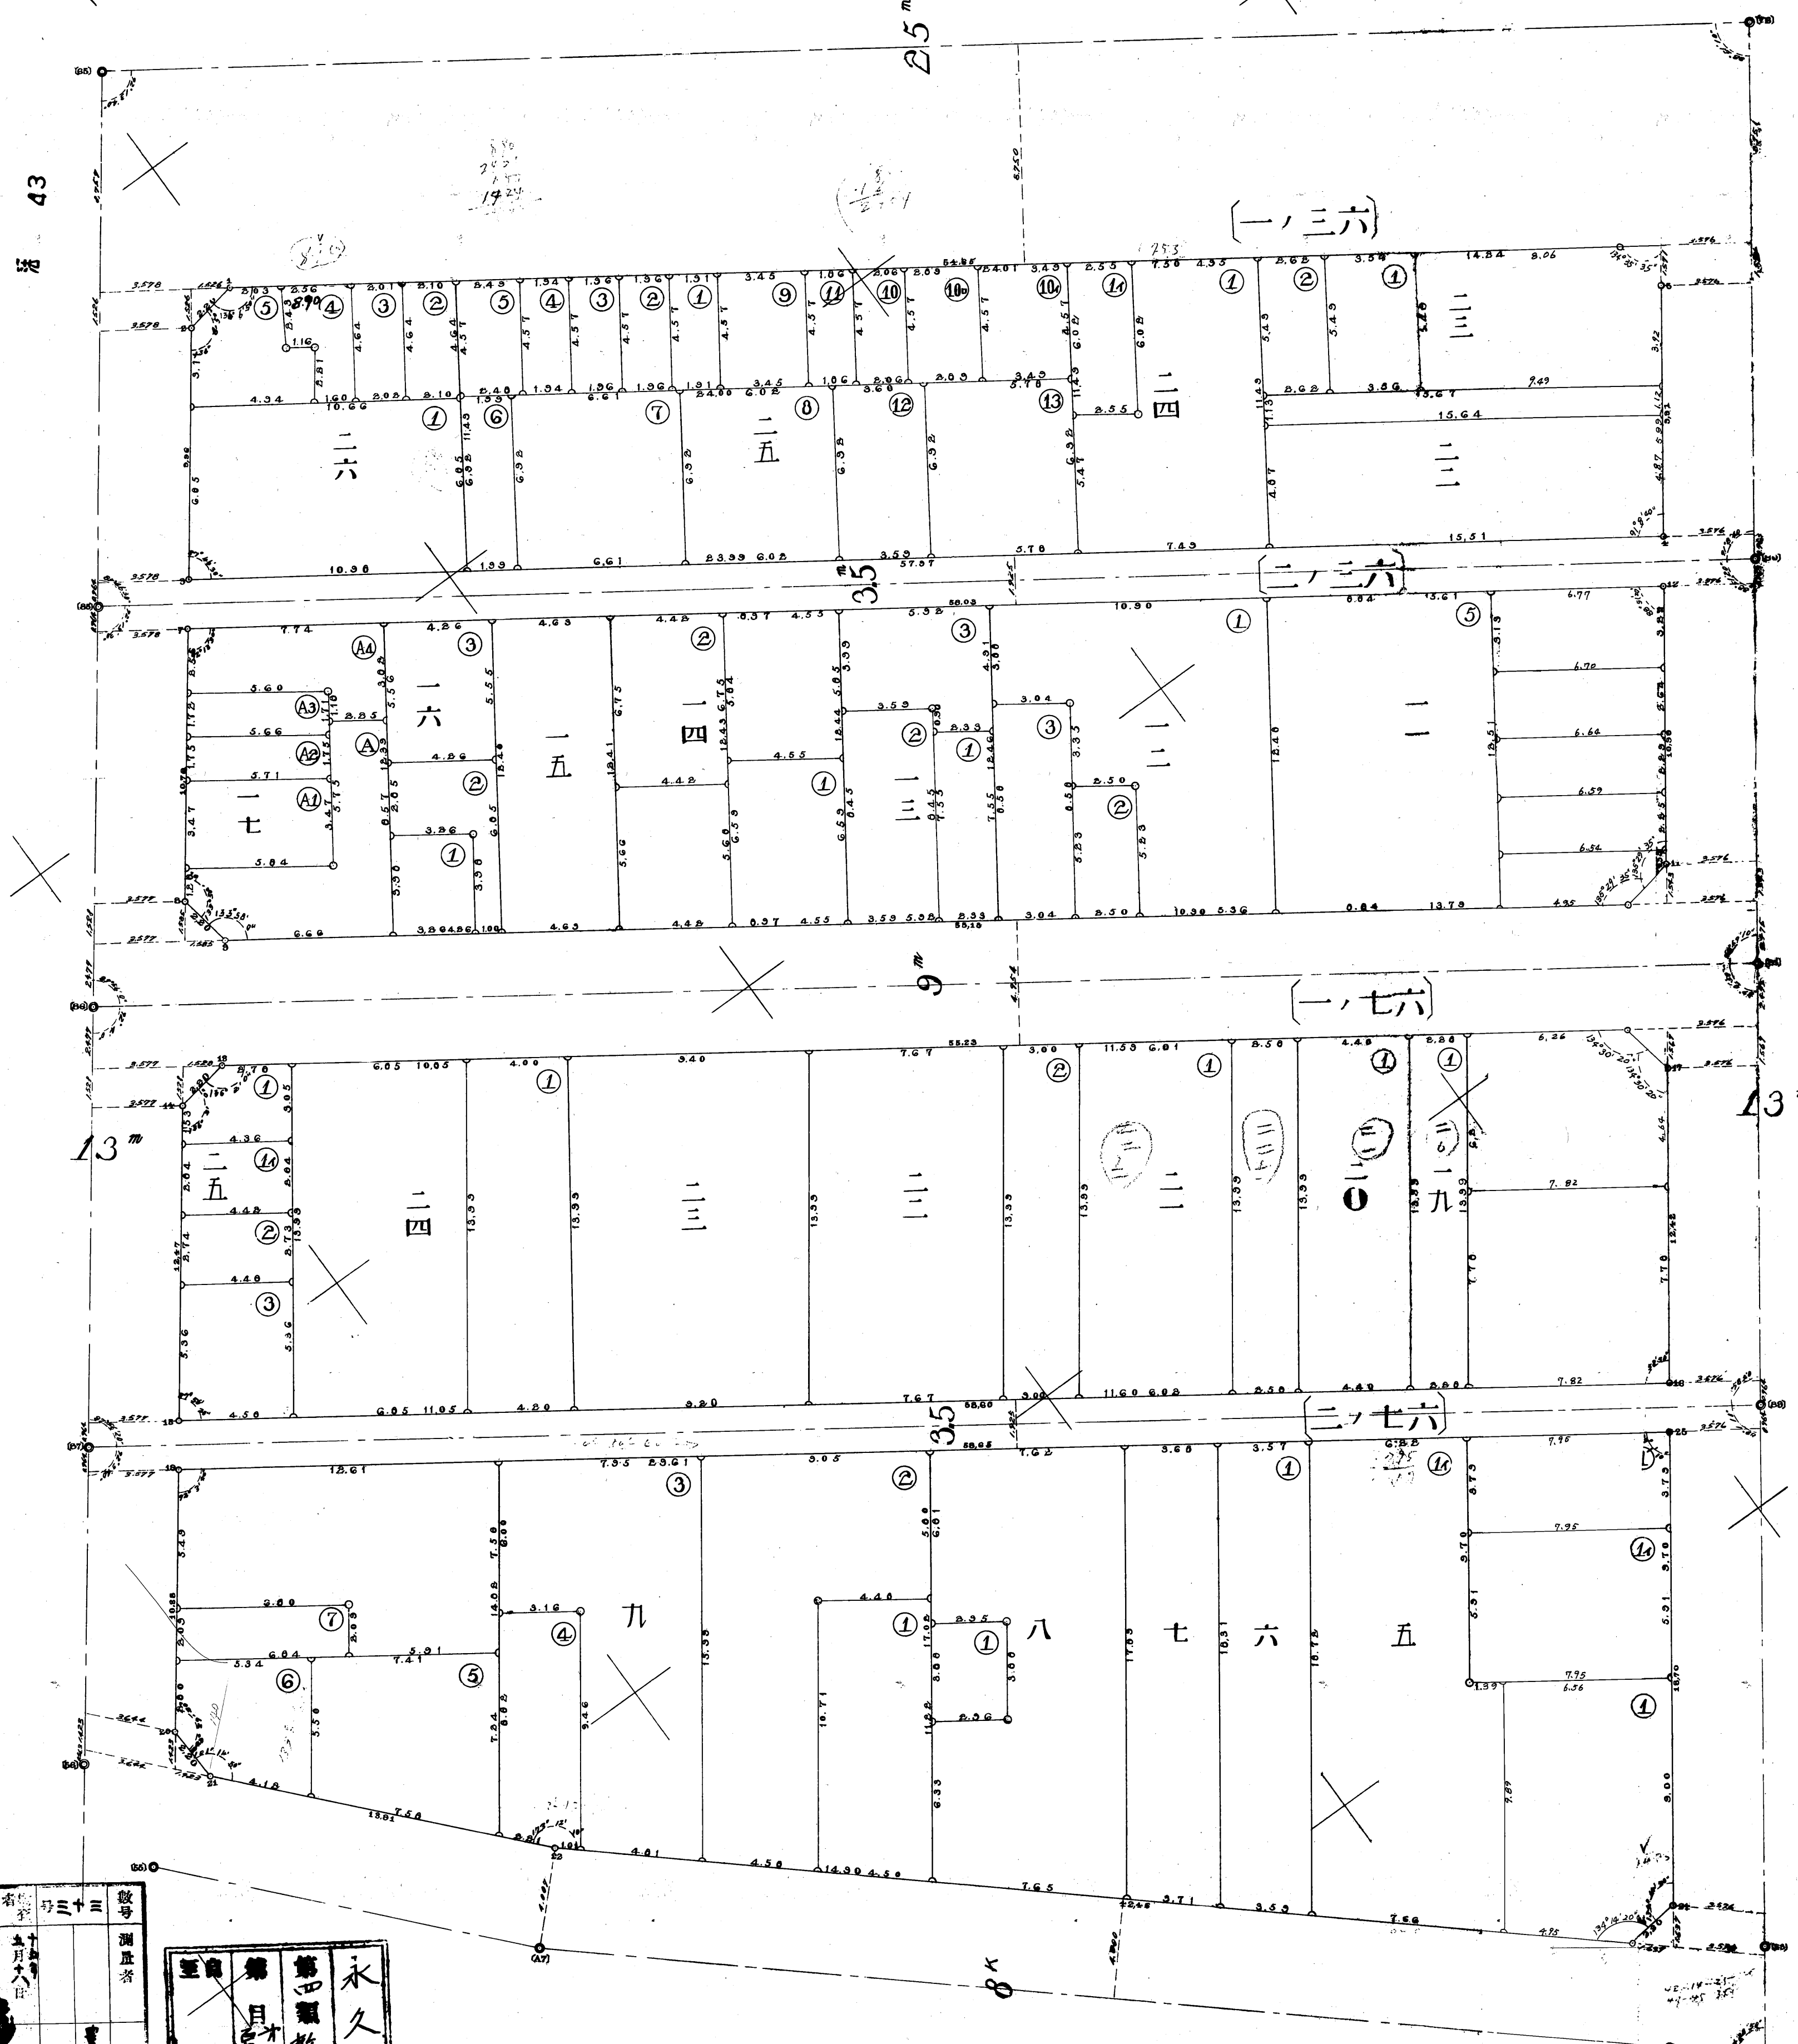

再	省	第三十三	號
月	五月		
日	十六		
年			
月			
日			

永久年權存
 第四區整地
 第三十三地段
 測量日期
 年 月 日

34034

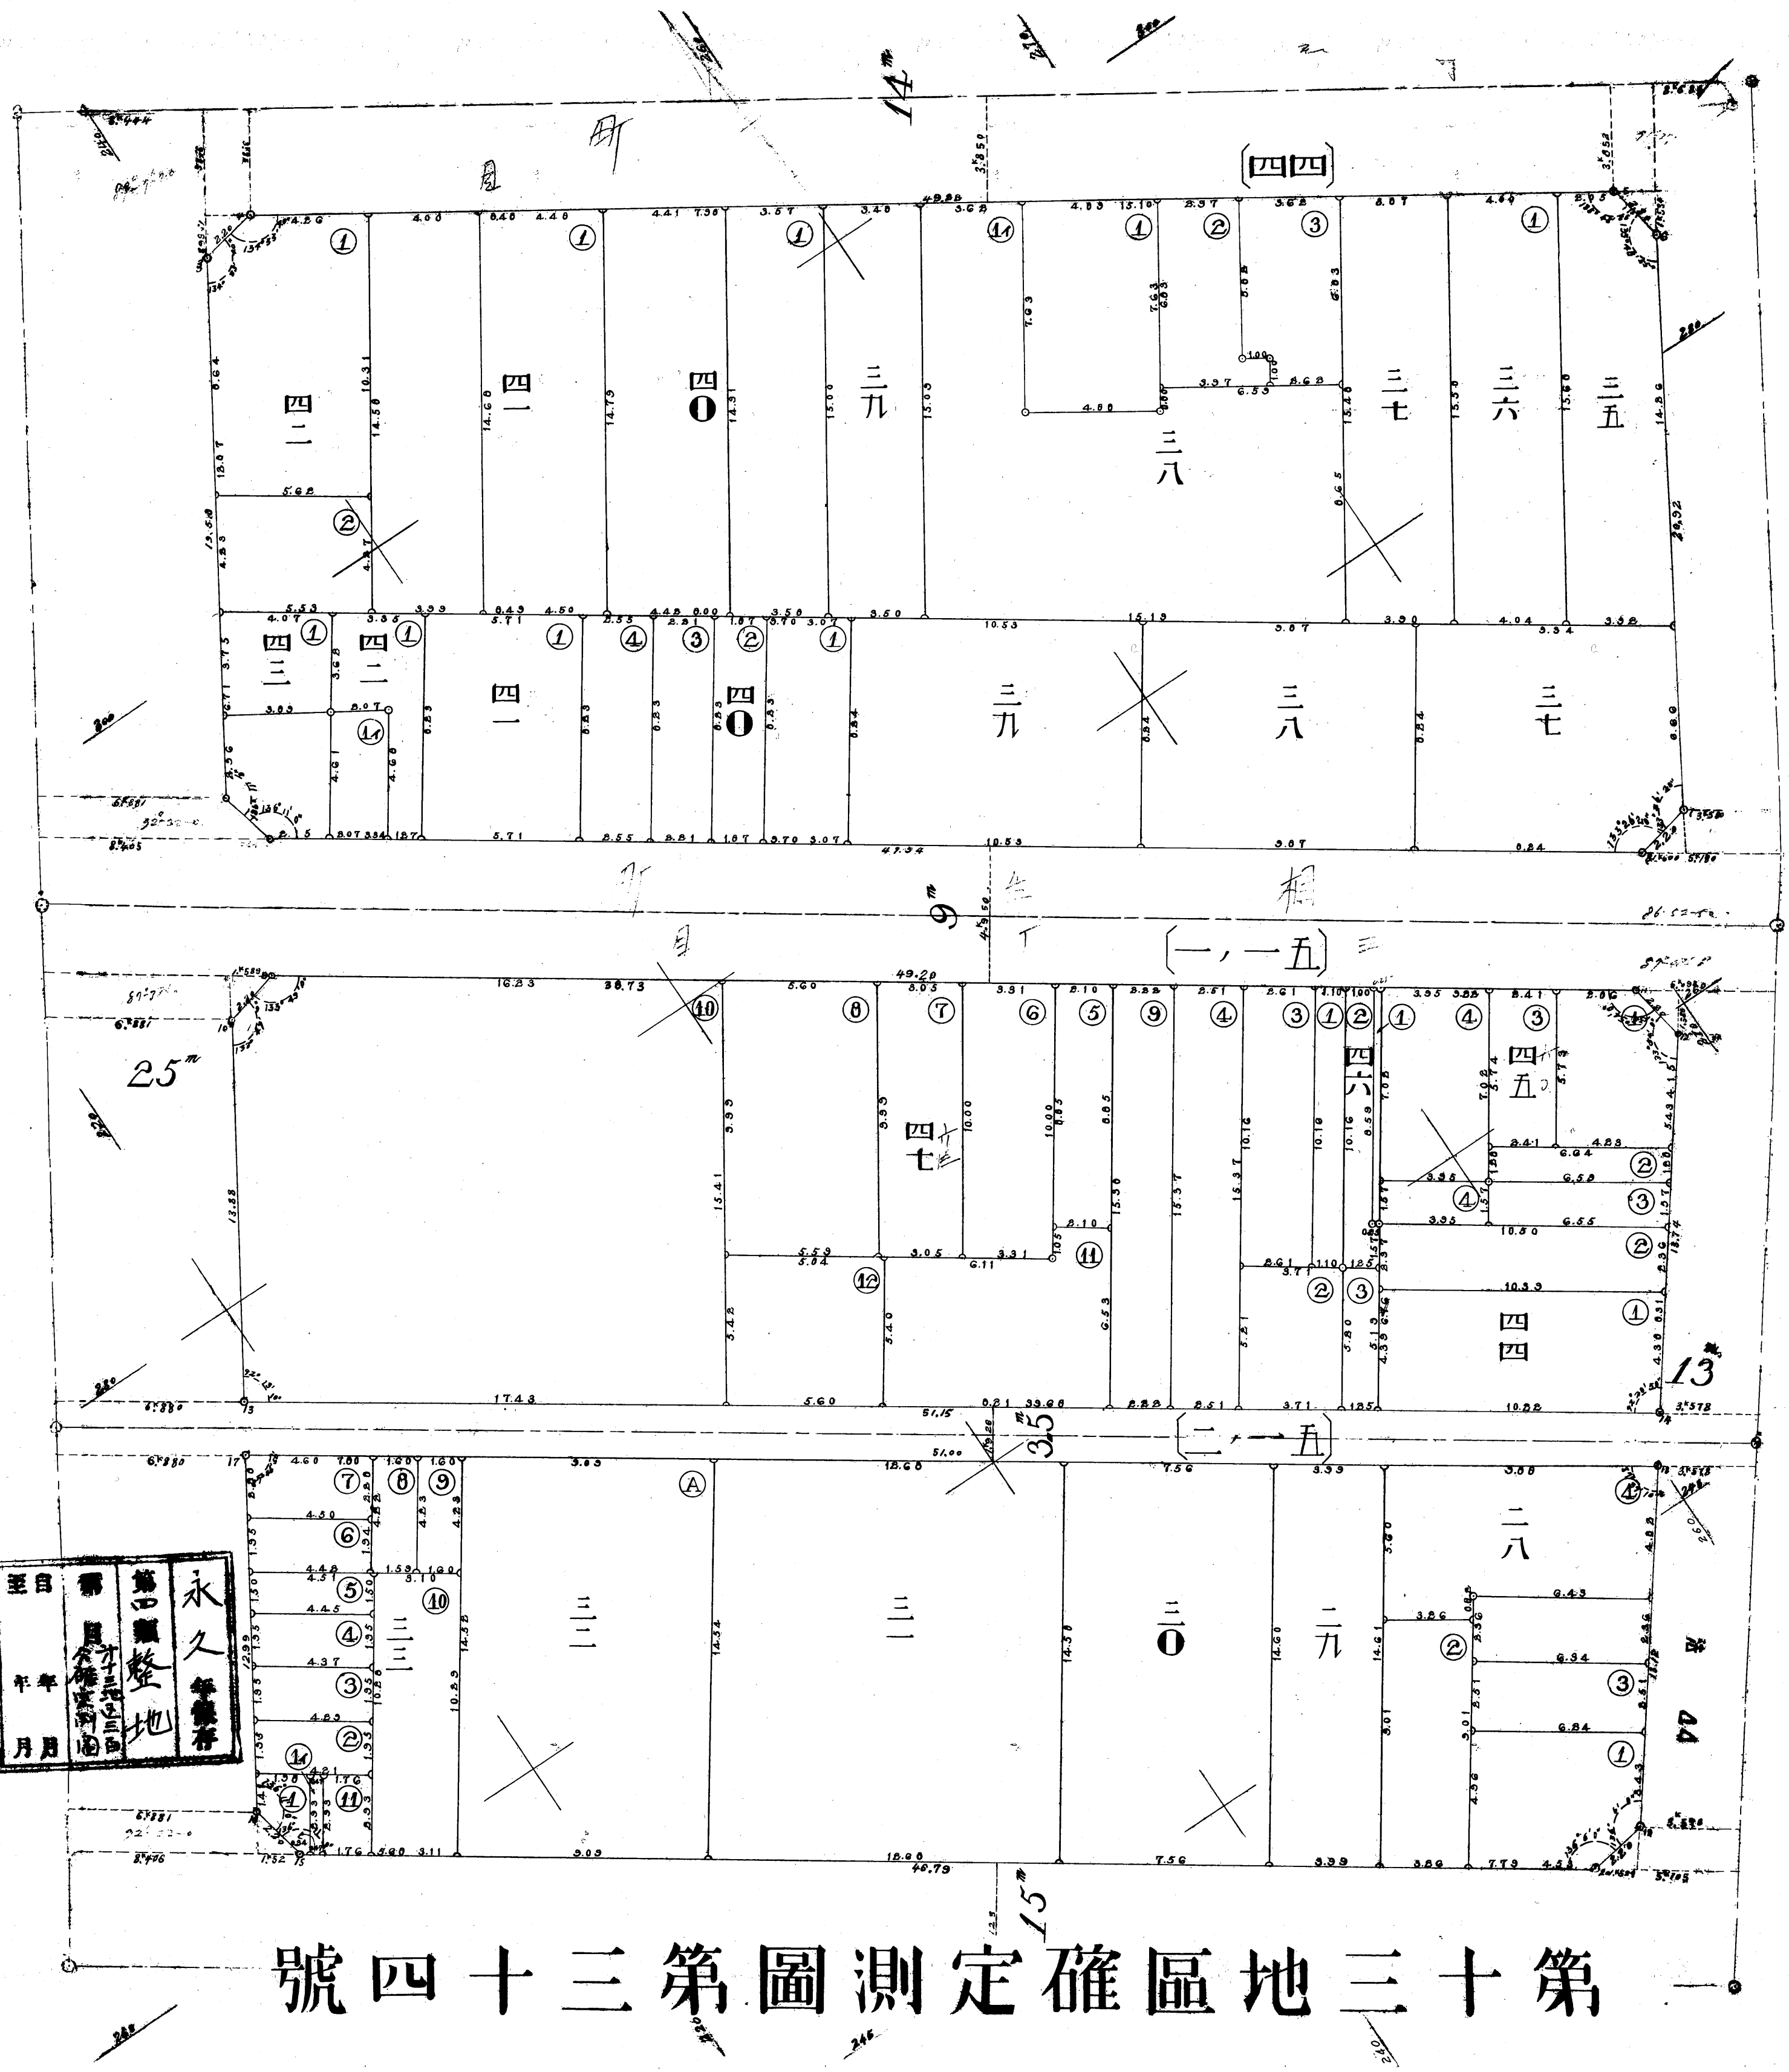


至日	第	永
年	四	久
月	圖	保
	號	存


34035

第十三地區確定測圖第三十九號

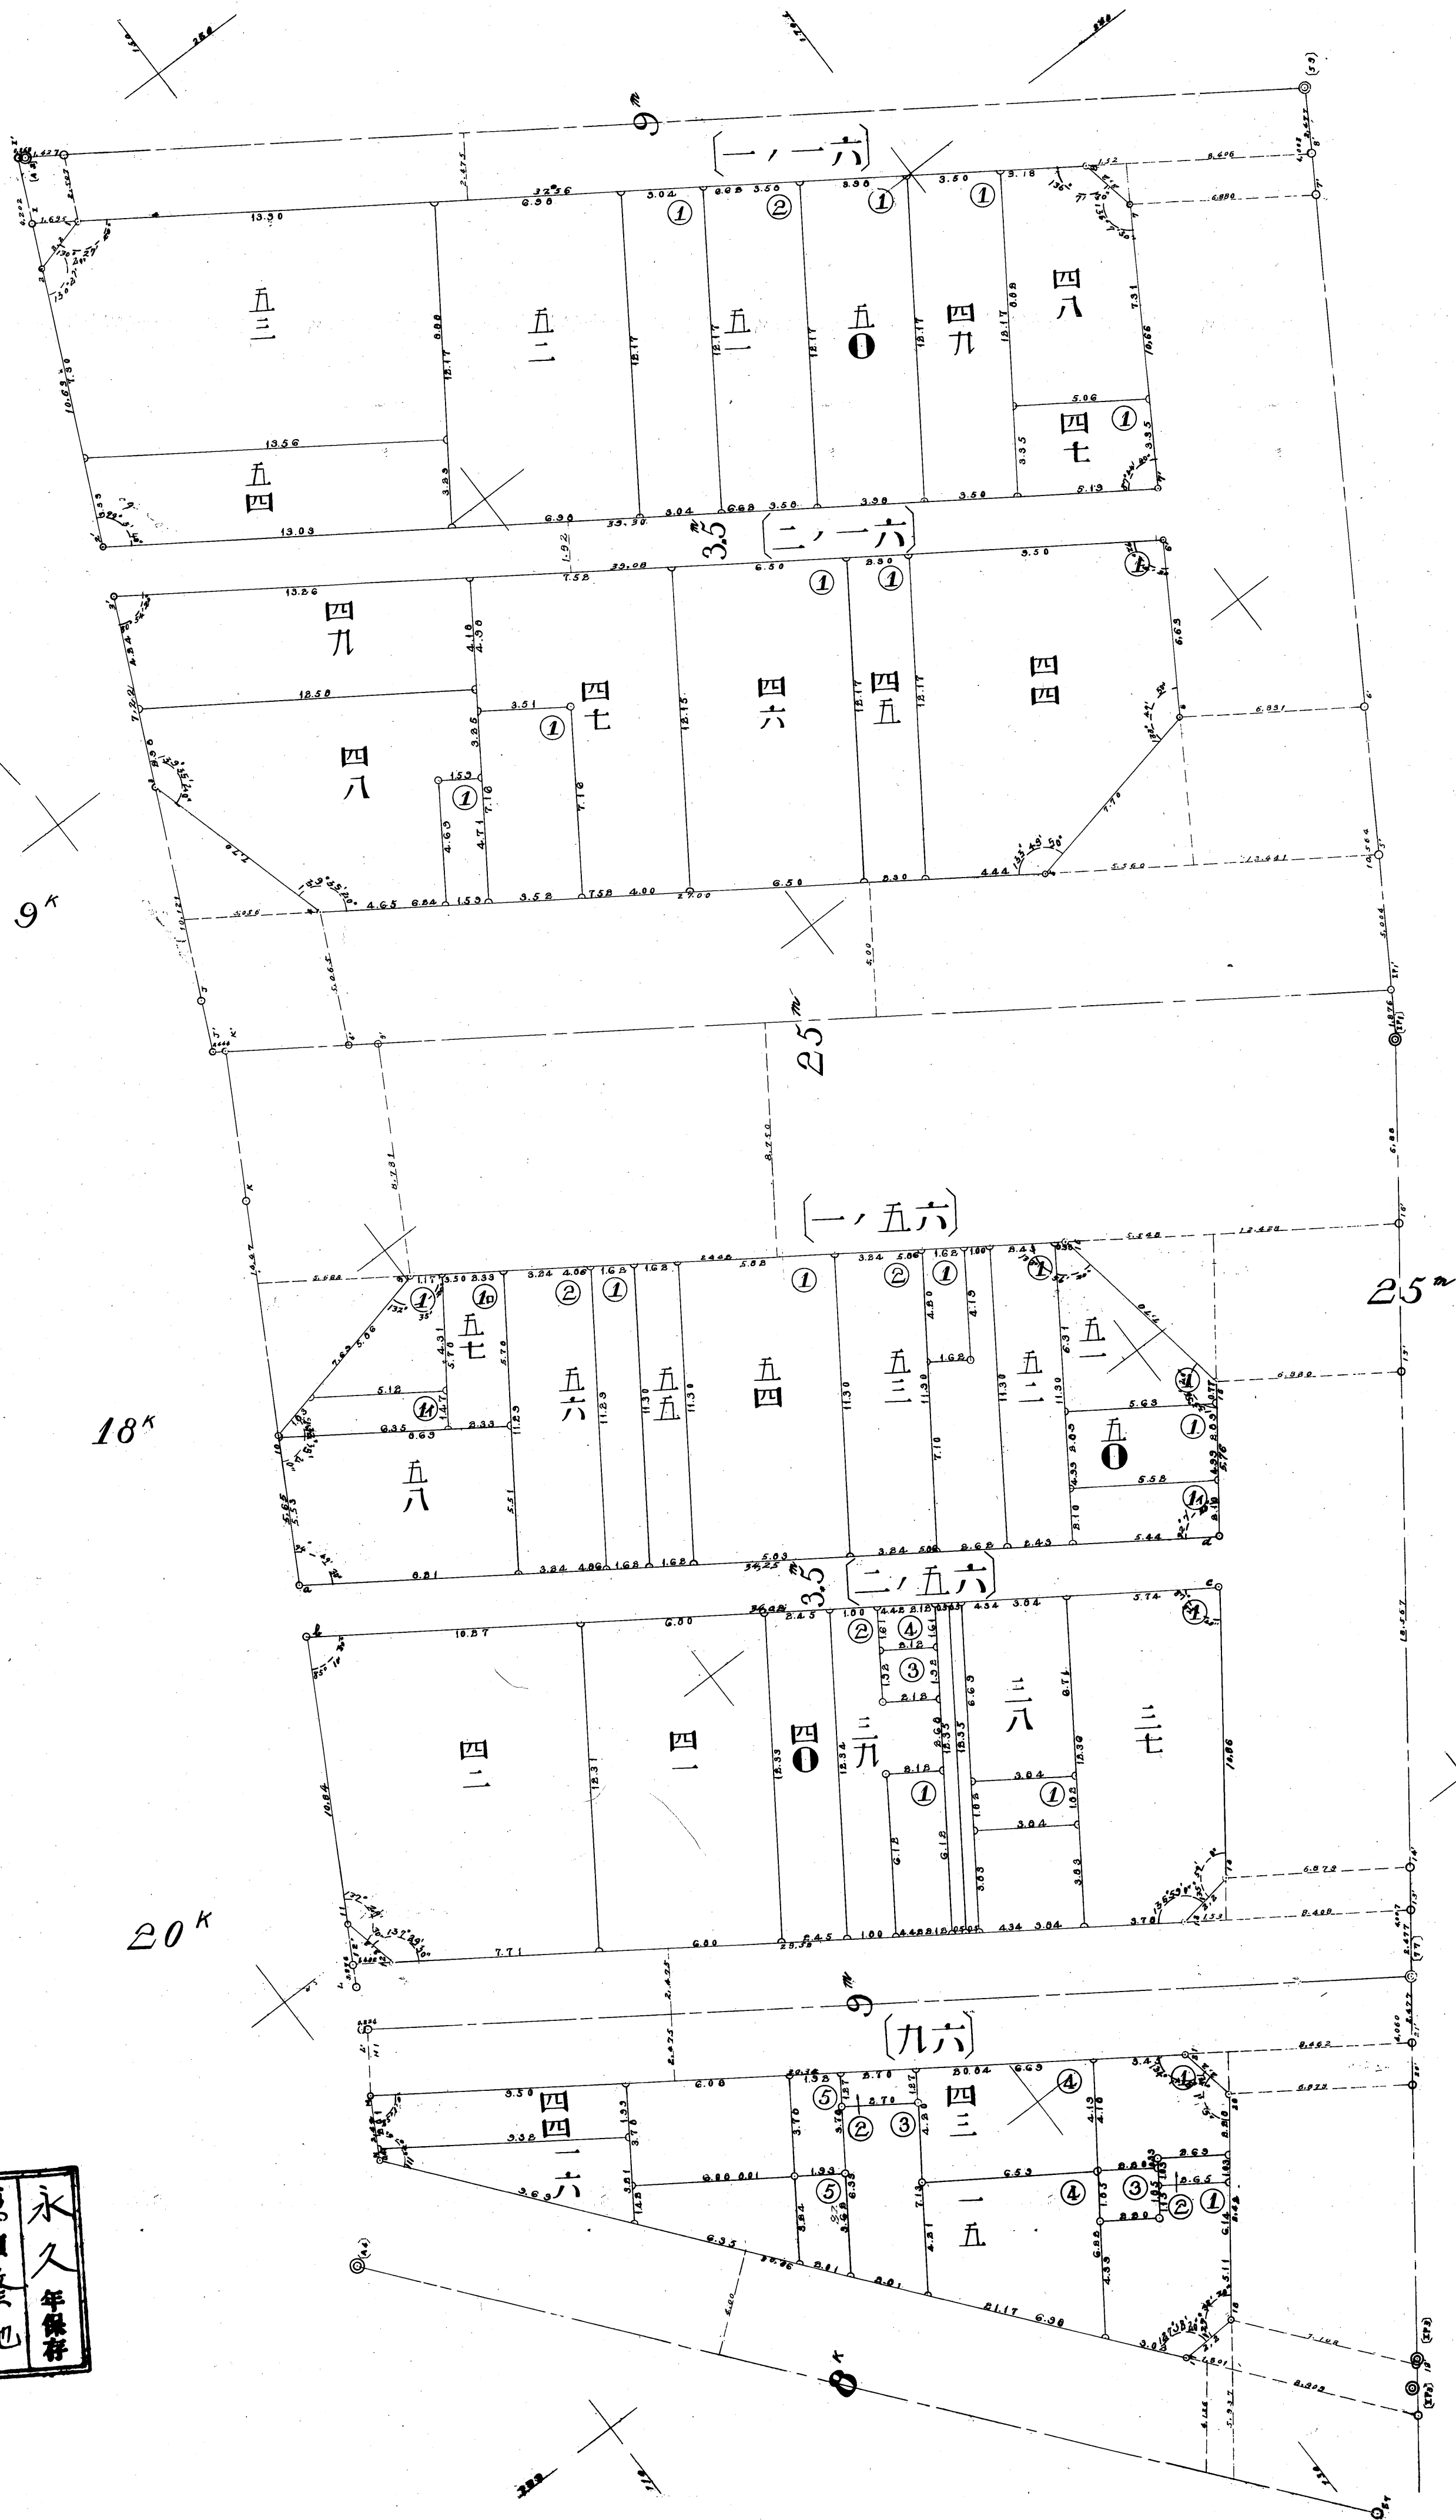

刊	九十三	號
月	土屋正	測
日	根形光子	量
月		者
日		者
		者

永久年保存
 第四種地
 第一種地
 第三種地
 至自
 年 年
 月 月

34040