


市ヶ尾川和土地区画整理地区街区画地確定図 |

昭和五十四年四月作成

1	2	3
4	5	6
7		



1:500

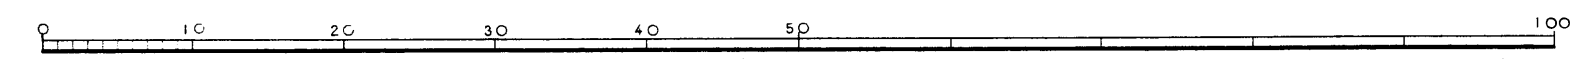

市ヶ尾川和土地区画整理組合

市ヶ尾川和土地区画整理地区街区画地確定図 2

昭和五十四年四月作成

1	2	3
4	5	6
7	8	9




1:500


市ヶ尾川和土地区画整理組合

市ヶ尾川和土地区画整理地区街区画地確定図 4


昭和五十四年四月作成

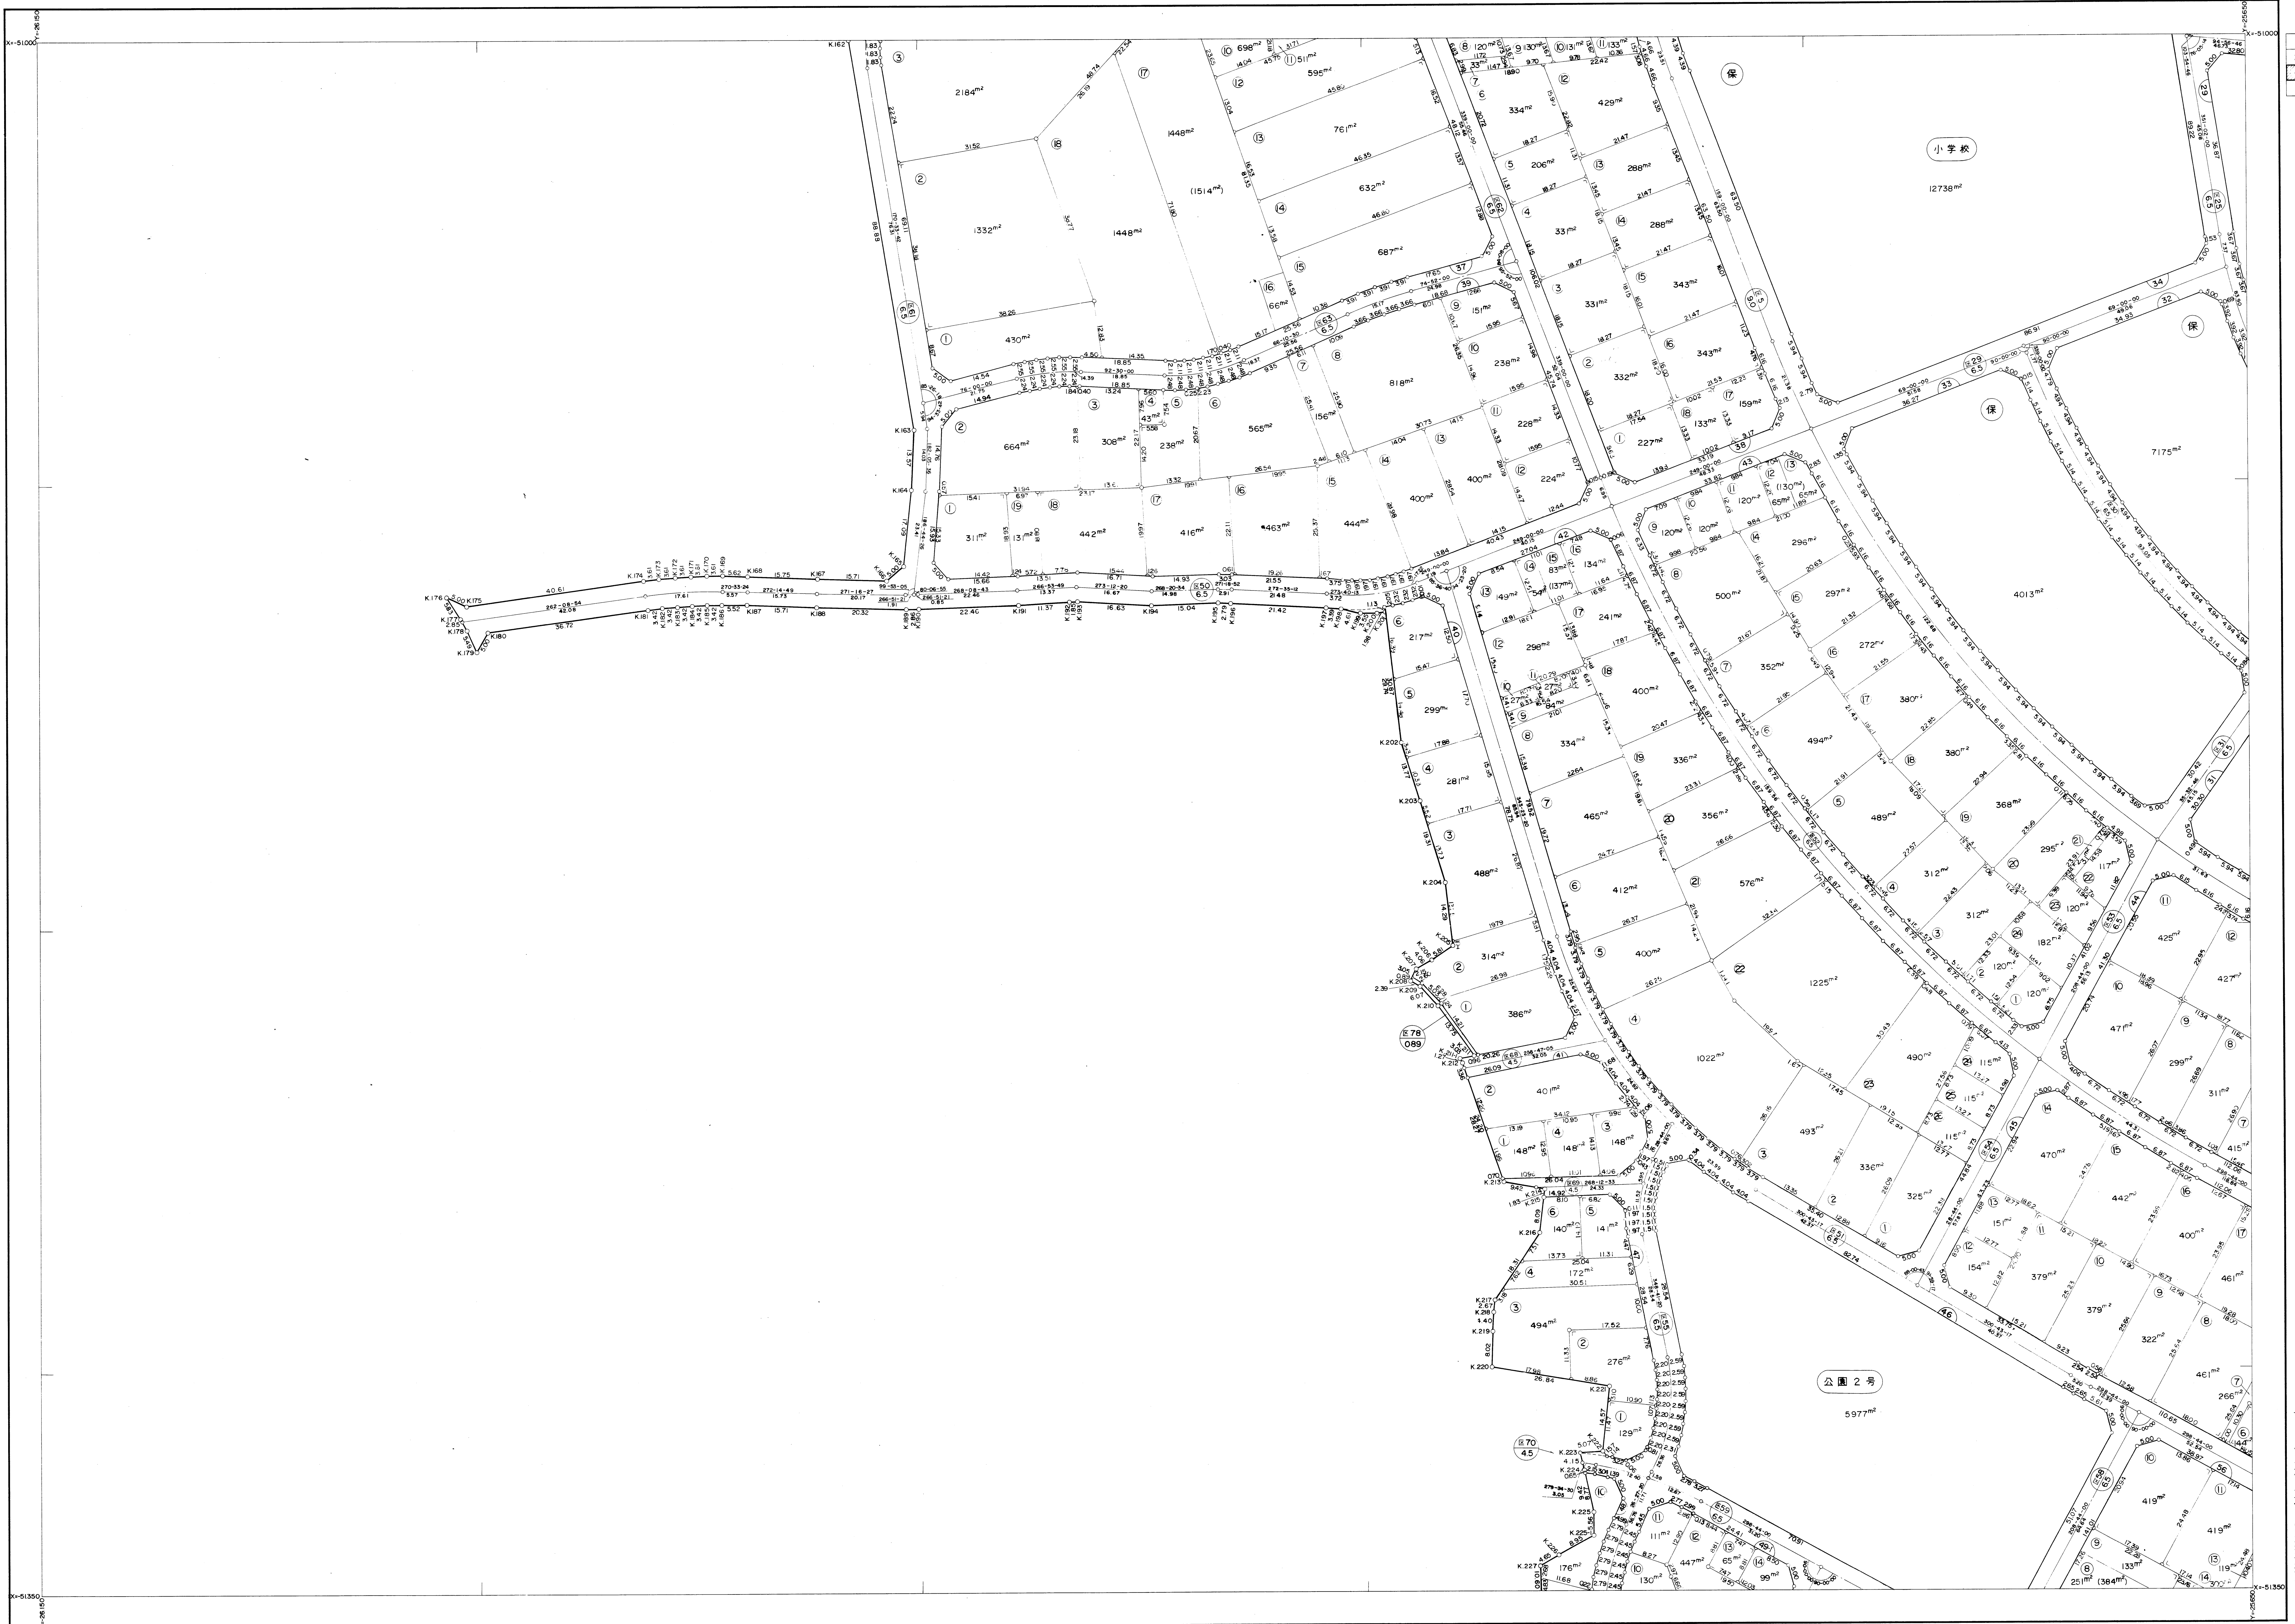

1
2
3
4
5
6
7

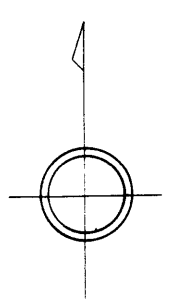


市ヶ尾川和土地区画整理組合

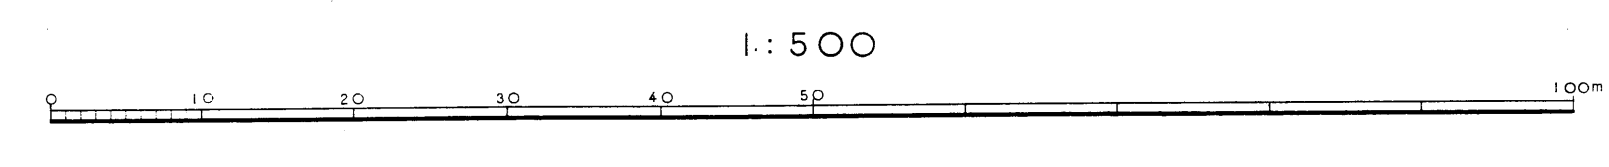


市ヶ尾川和土地区画整理地区街区画地確定図 5

昭和五十四年四月作成

1	2	3
4	5	6
7		

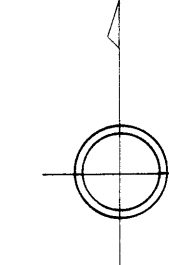

1:500

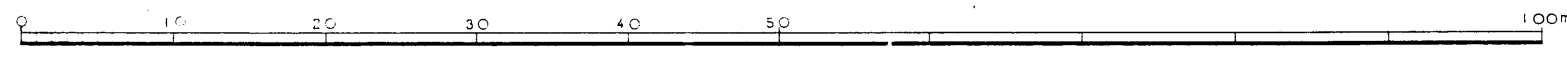

市ヶ尾川和土地区画整理組合

市ヶ尾川和土地区画整理地区街区画地確定図 6


昭和五十四年四月作成



市ヶ尾川和土地区画整理組合

市ヶ尾川和土地区画整理地区街区画地確定図 7

昭和五十四年四月作成

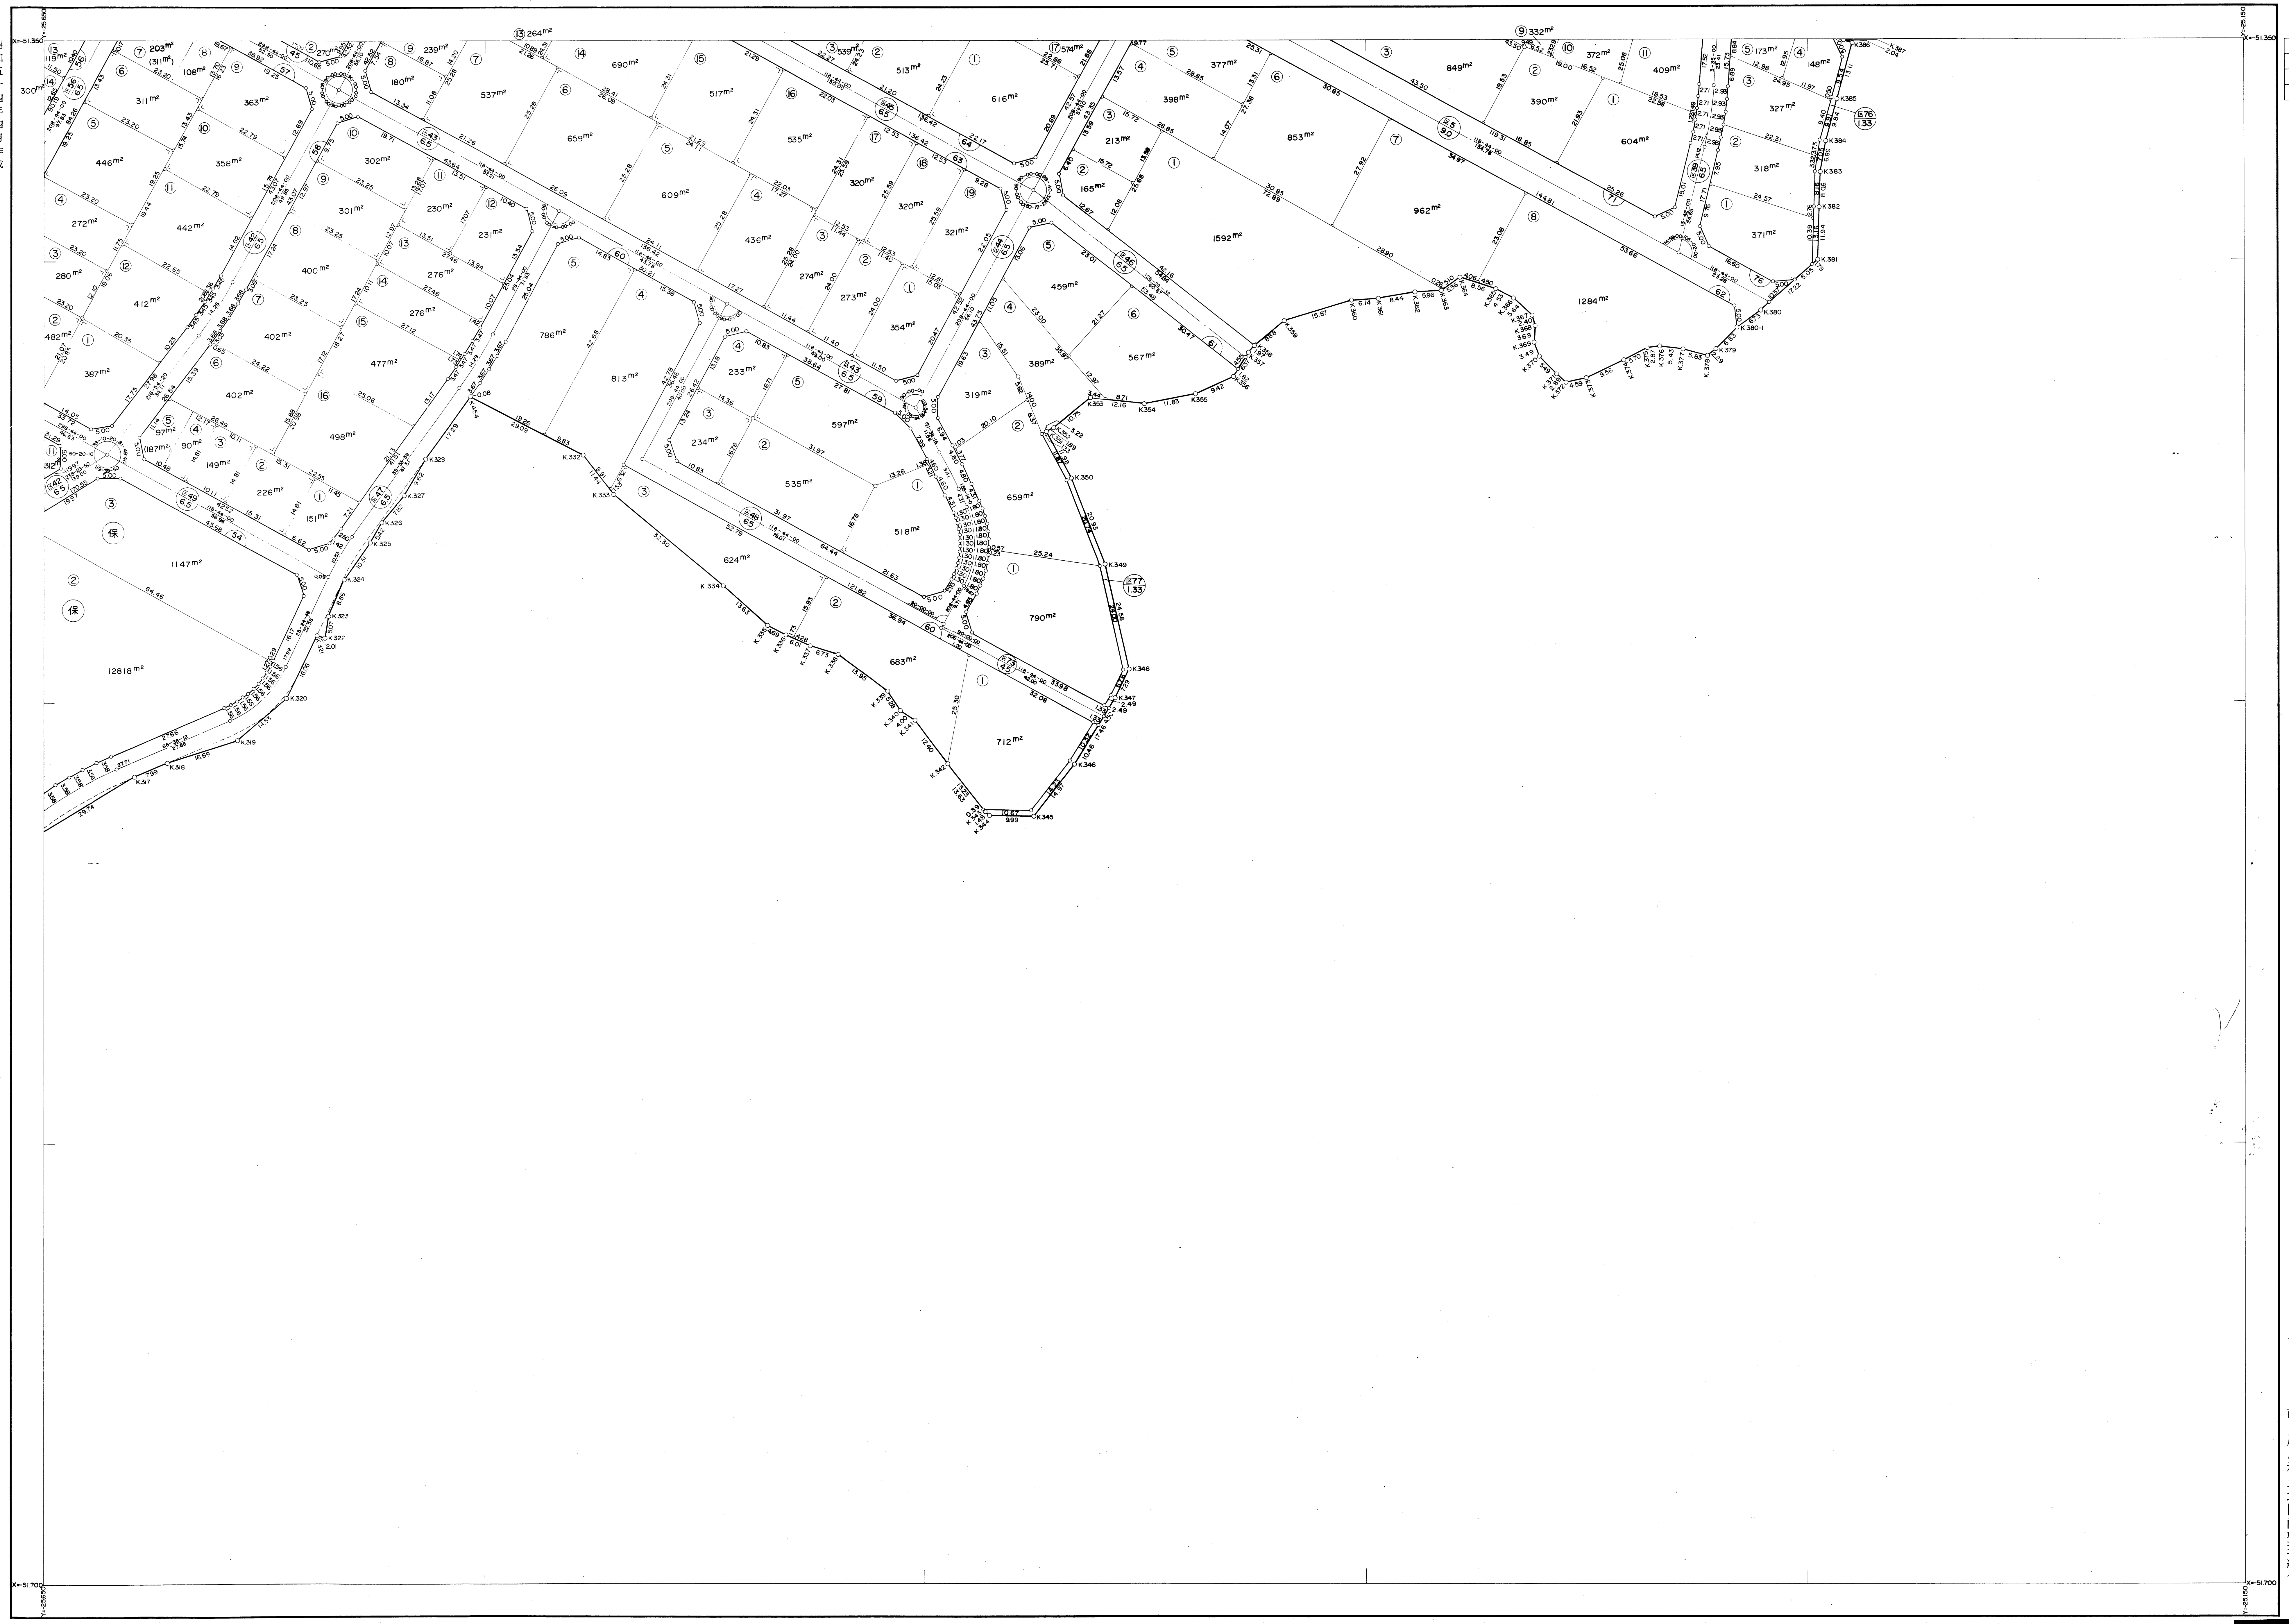

1
2
3
4
5
6
7

市ヶ尾川和土地区画整理組合

1:500