


大場第3

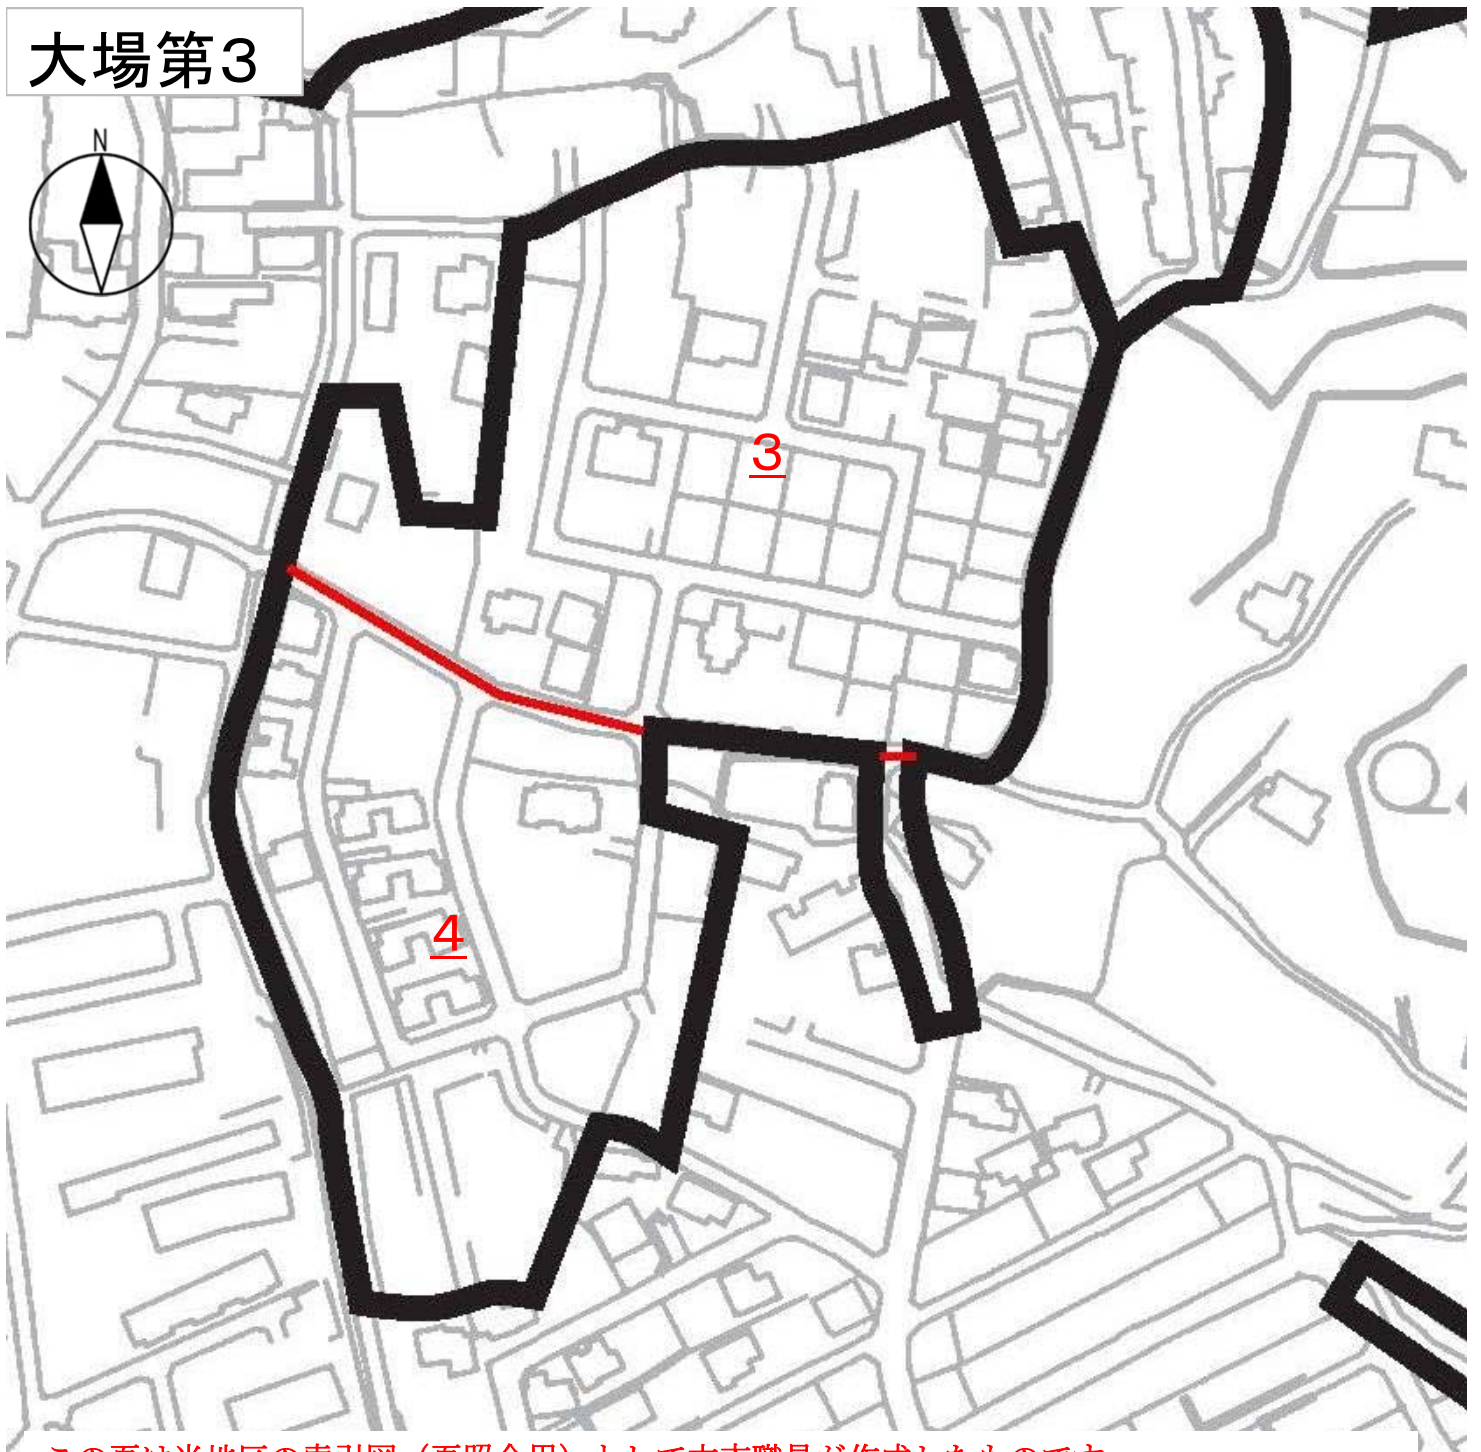

この頁は当地区の索引図（頁照合用）として本市職員が作成したものです。

□赤字は、頁（ページ）番号になります。

地番区域	横浜市 緑区 大場町	番号	縮尺	精度区分	座標系番号 又は記号	IX	作製年月日	平成 年 月 日
------	------------	----	----	------	---------------	----	-------	----------



大場第三地区画地出来形確認測量原図

図面地番表

図面番号	地番									
NO. 1	906- 1	906- 2	906- 3	906- 4	906- 5	906- 6	906- 7	906- 8	906- 9	906-10
	906-11	906-12	906-13	906-14	906-15	906-16	906-17	906-18	906-19	906-20
	906-21	906-22	906-23	906-24	906-25					
	907- 1	907- 2	907- 3	907- 4	907- 5	907- 6	907- 7	907- 8	907- 9	907-10
	907-11	907-12	907-13							
	908- 1	908- 2	908- 3	908- 4	908- 5	908- 6	908- 7	908- 8	908- 9	908-10
	908-11									
	909- 1	909- 2	909- 3	909- 4						
	910- 1	910- 2	910- 3	910- 4	910- 5	910- 6	910- 7	910- 8	910- 9	910-10
	910-11	910-12	910-13	910-14	910-15	910-16	910-17	910-18		
	911- 1	911- 2	911- 3	911- 4	911- 5	911- 6	911- 7	911- 8	911- 9	911-10
	911-11	911-12	911-13							
NO. 2	901- 1	901- 2	901- 3	901- 4	901- 5	901- 6	901- 7	901- 8	901- 9	901-10
	902- 1	902- 2	902- 3	902- 4	902- 5	902- 6				
	903- 1	903- 2	903- 3	903- 4	903- 5	903- 6	903- 7	903- 8	903- 9	903-10
	903-11	903-12								
	904- 1	904- 2								
	905- 1	905- 2	905- 3	905- 4	905- 5	905- 6	905- 7	905- 8	905- 9	905-10
	905-11	905-12	905-13	905-14	905-15	905-16				
	925-12	925-13								


大場第三地区画地出来形確認測量原図

Y=-26,475
X=-48,850

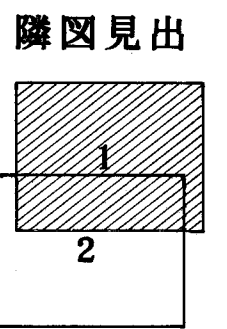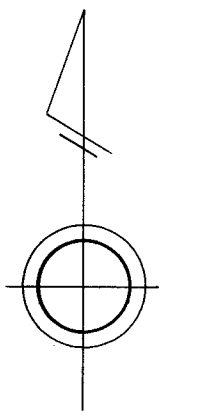

計画機関 大場第三地区画整理組合

拡大図 1:200

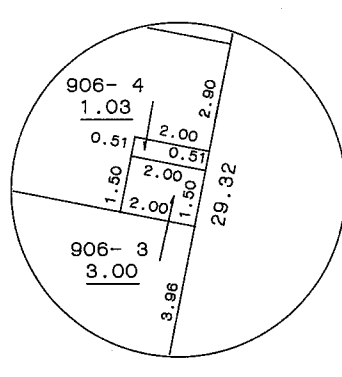


作業機関 株式会社地計社

Y=-26,725
X=-49,050



地番区域	横浜市 緑区 大場町	番号	2	縮尺	1/500	精度区分		座標系番号 又は記号	IX	作製年月日	平成 年 月 日
------	------------	----	---	----	-------	------	--	---------------	----	-------	----------

大場第三地区画地出来形確認測量原図


Y=-26,500
X=-48,975

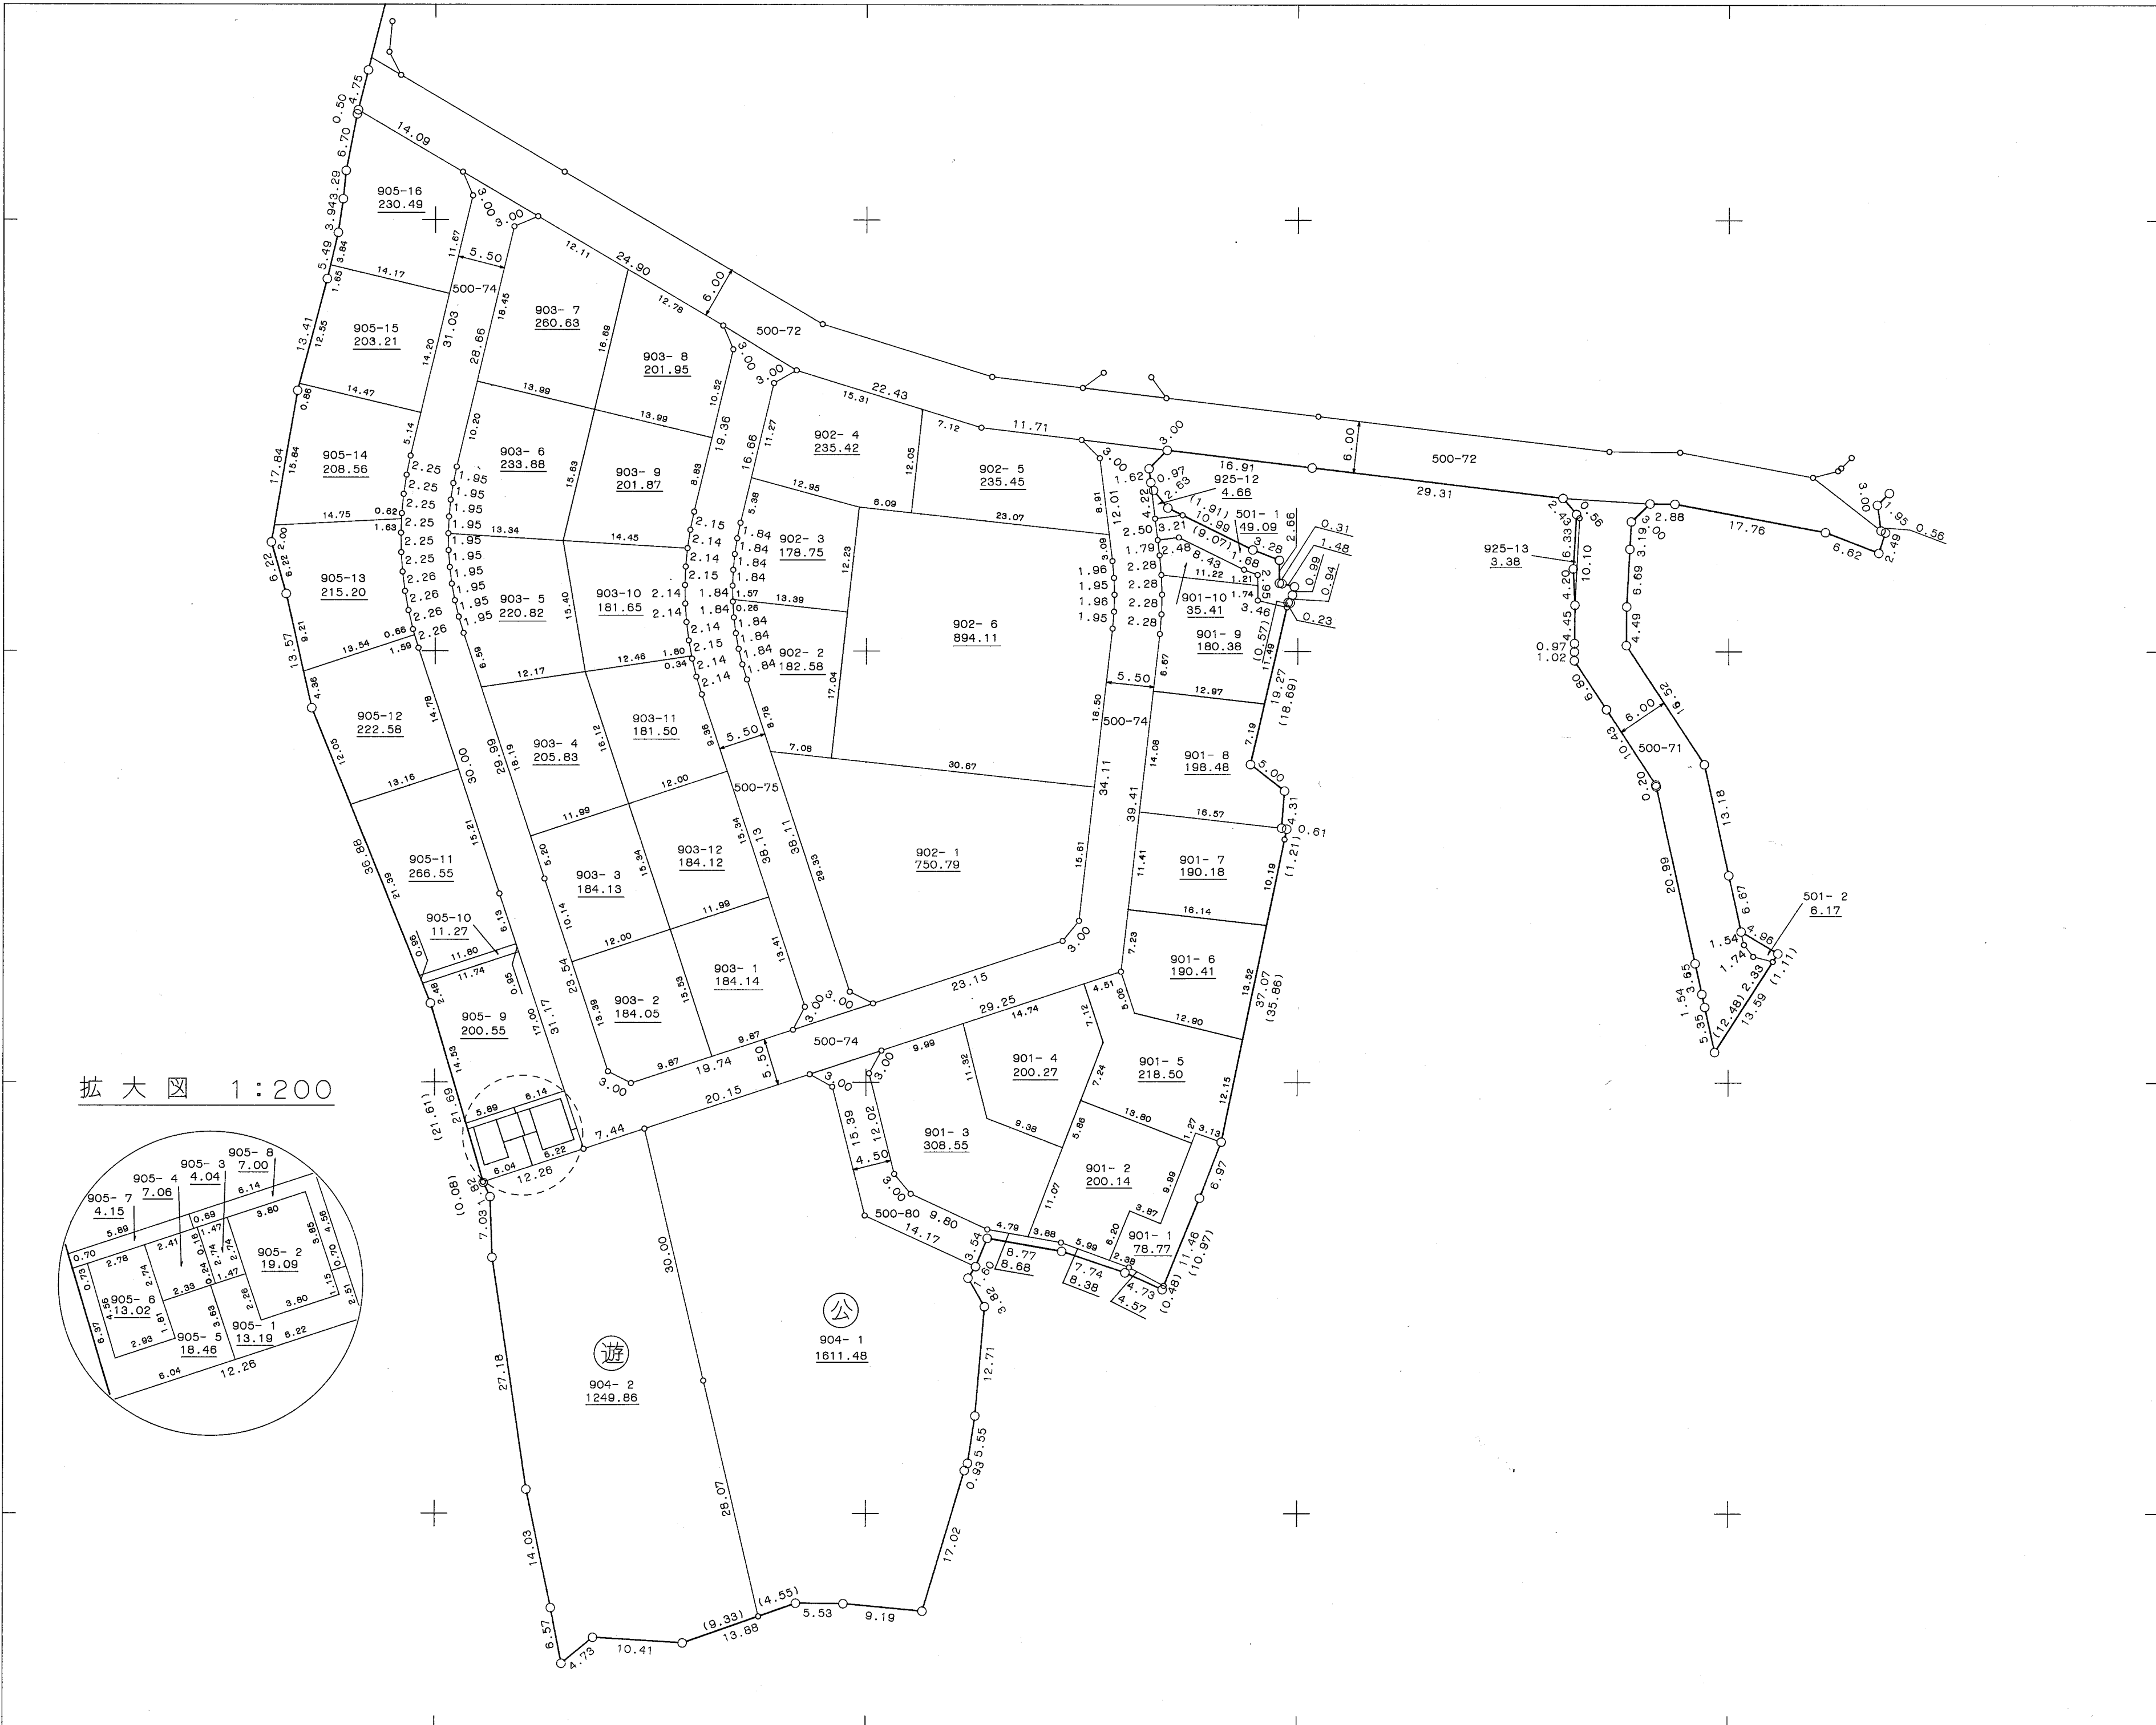

拡大図 1:200

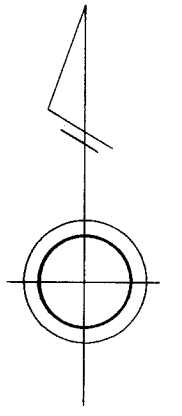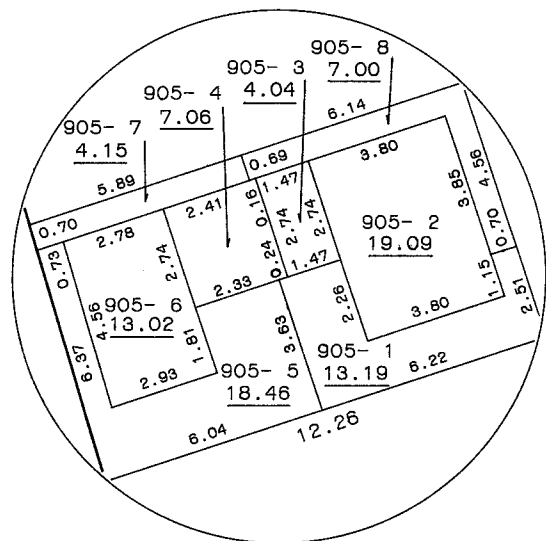

隣図見出

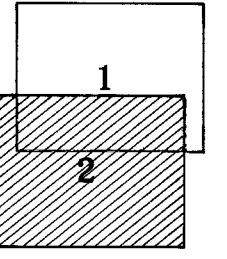

計画機関 大場第三地区画整理組合

作業機関 株式会社地計社

Y=-26,750
X=-49,175