


小菅ヶ谷土地区画整理事業

画地出来形確認測量原図



縮尺 1 : 500

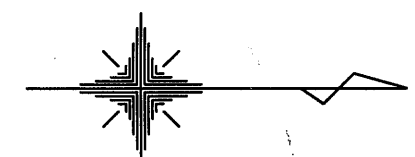