


岡津

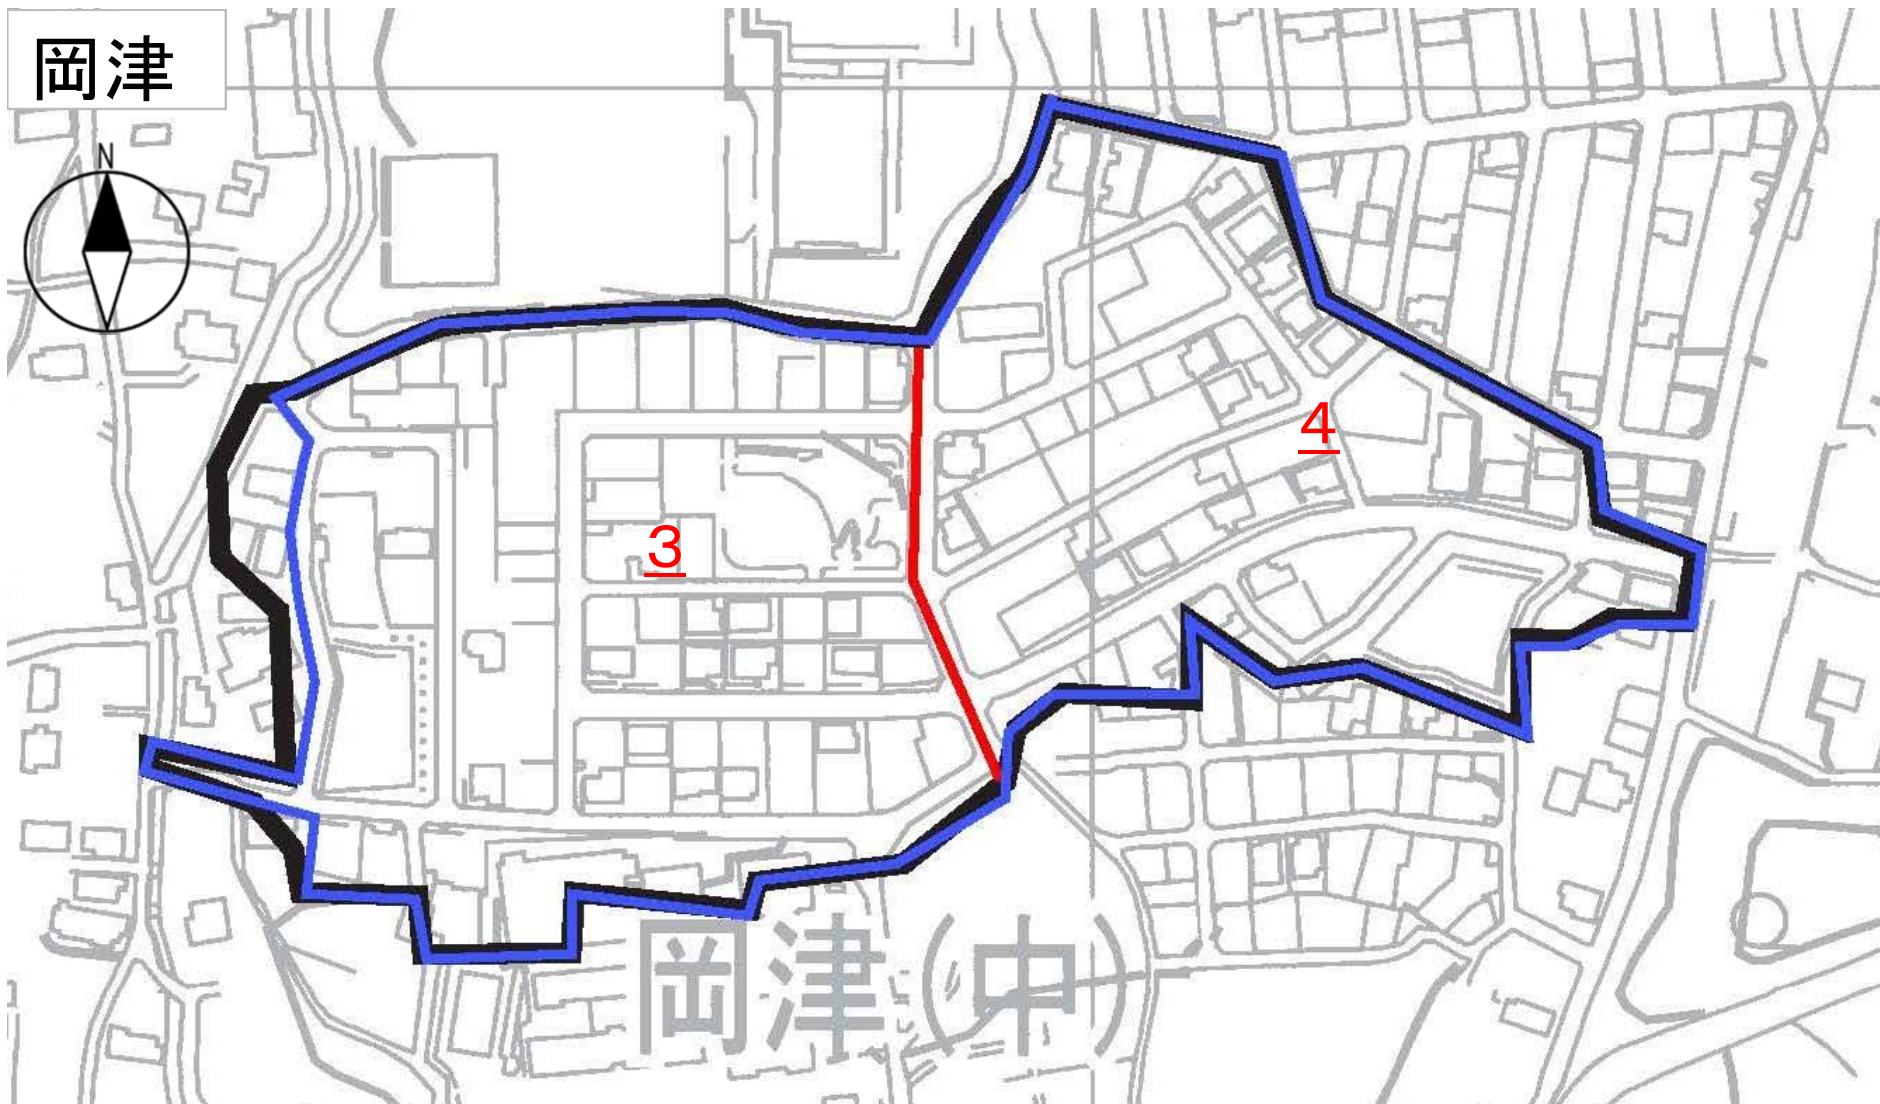


この頁は当地区の索引図（頁照合用）として本市職員が作成したものです。

□赤字は、頁（ページ）番号になります。

□青線は、この索引図の黒実線又は緑実線が区画整理の区域線と大きく異なる場合に、目安として明示したものです。


岡津地区画地出来形確認測量原図

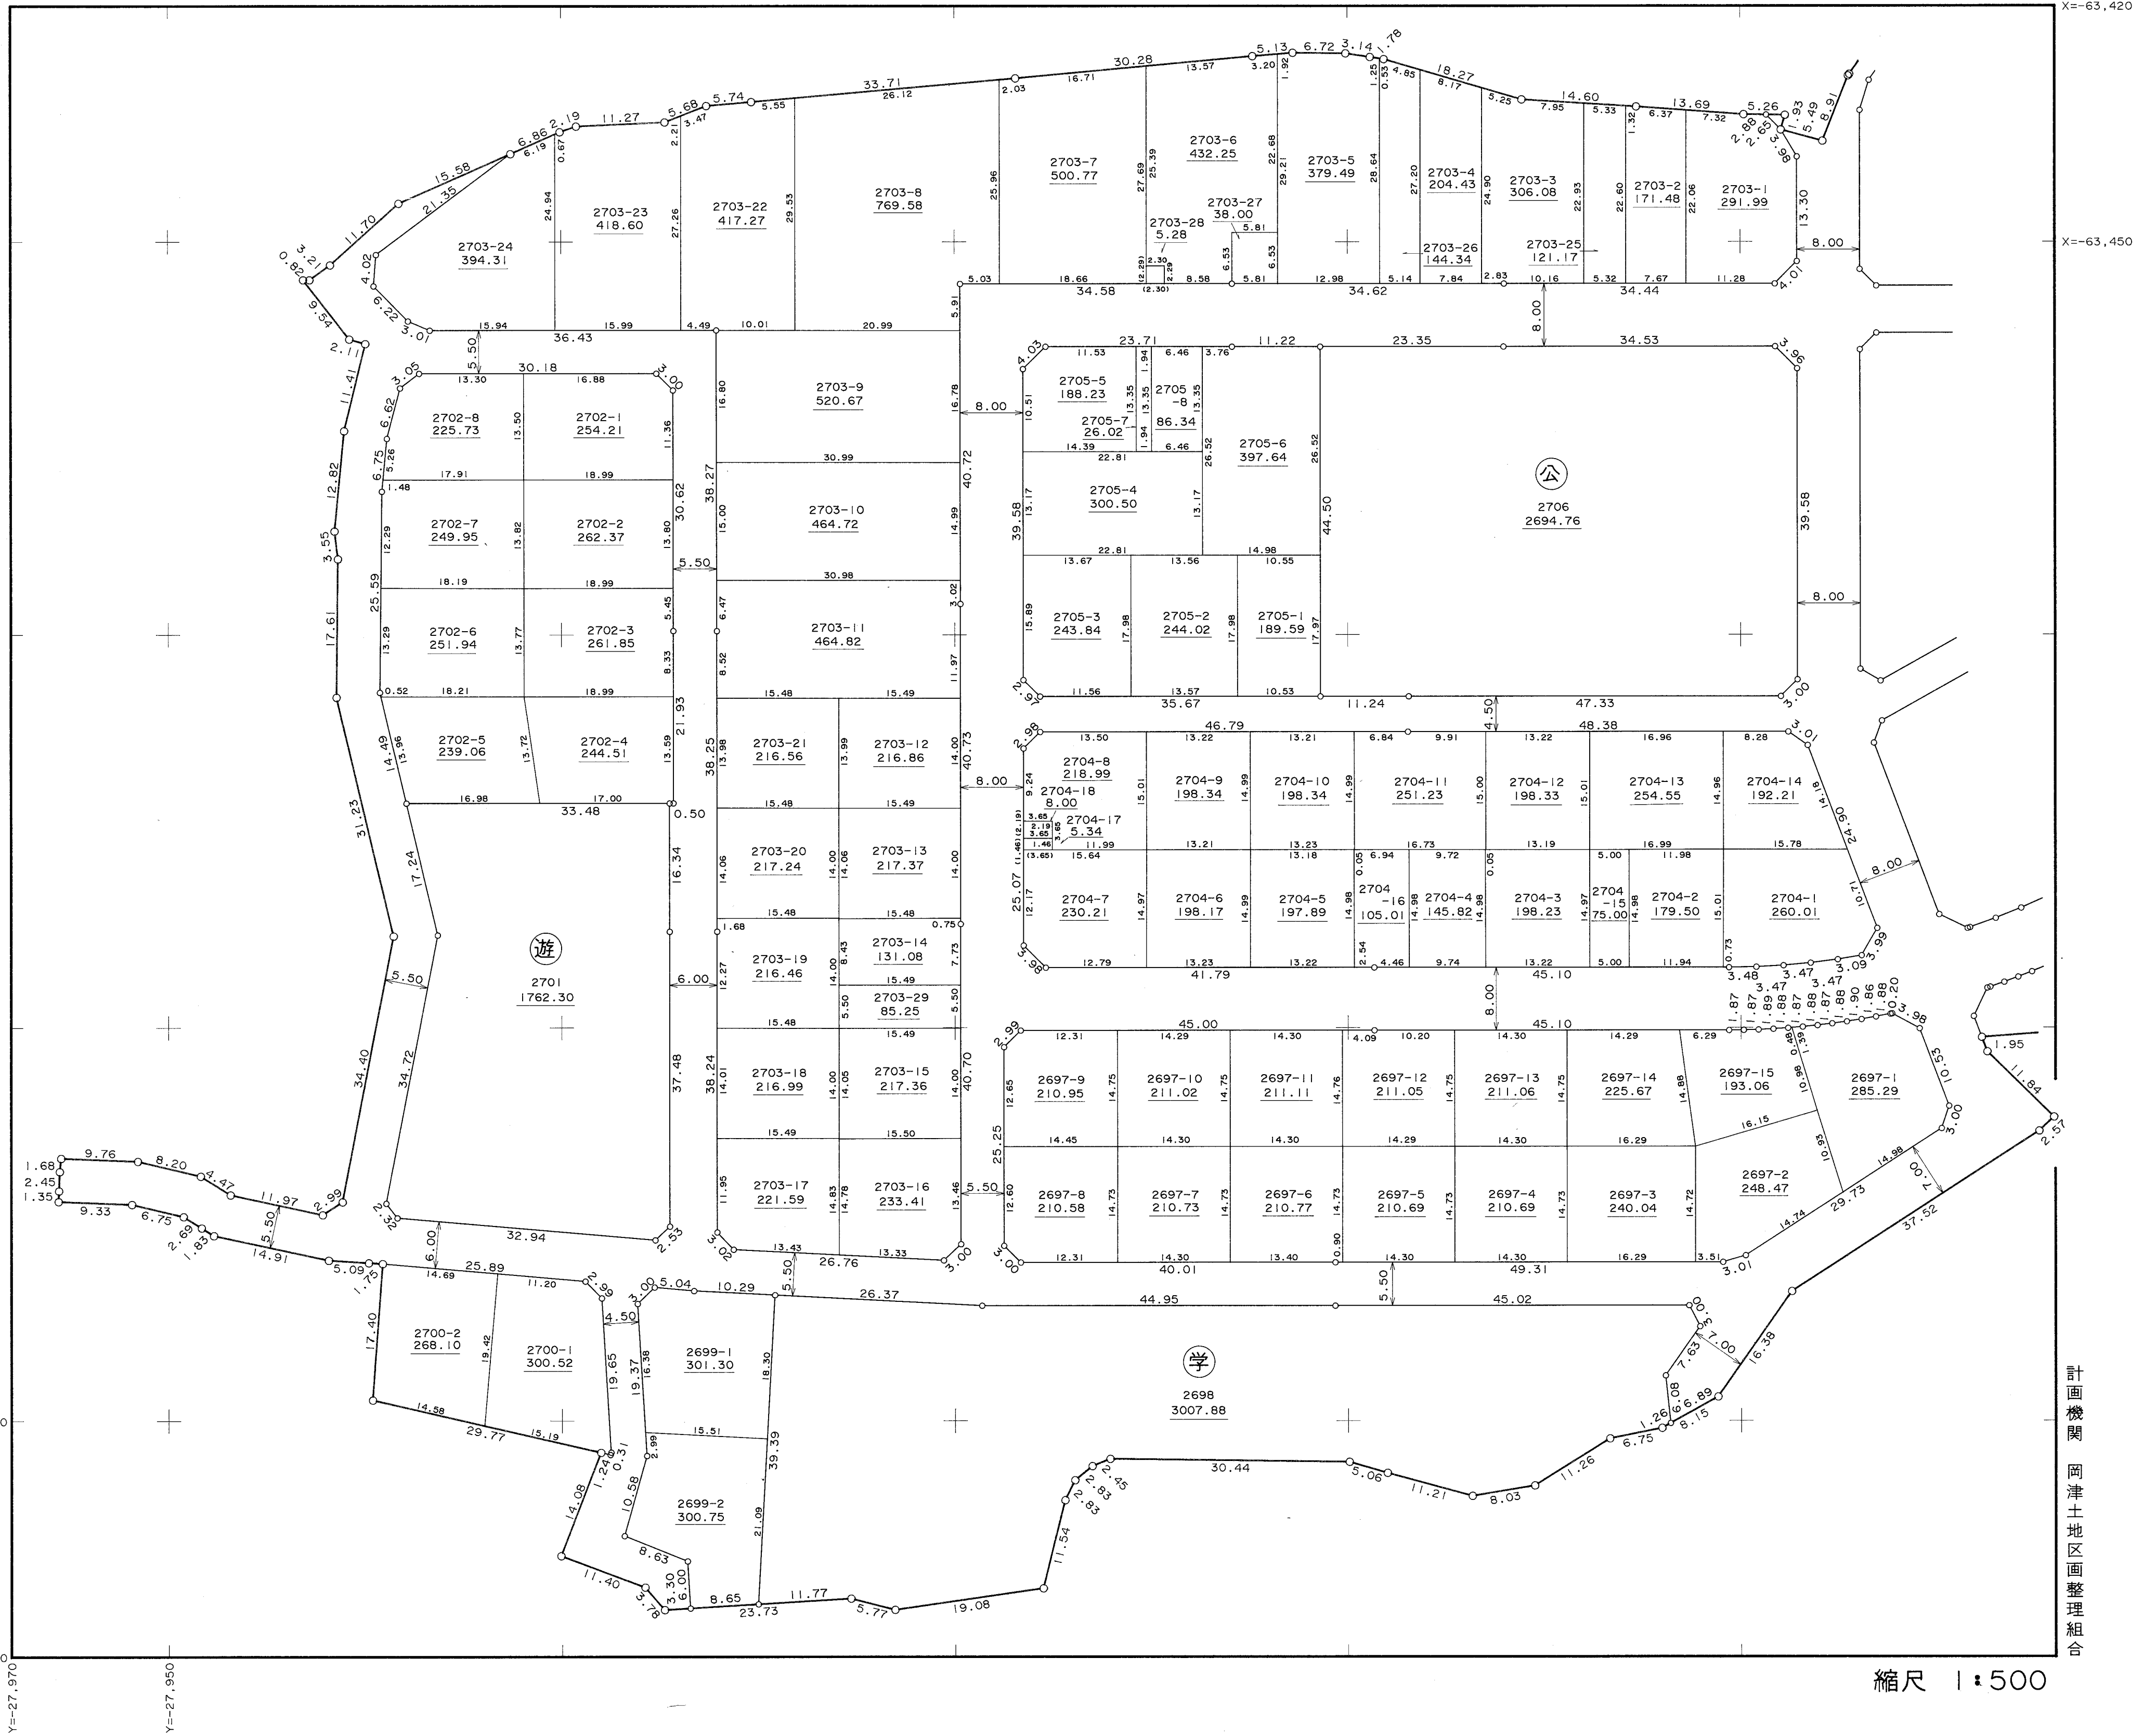

作業機関 日本都市整備株式会社

計画機関 岡津土地区画整理組合

縮尺 1:500

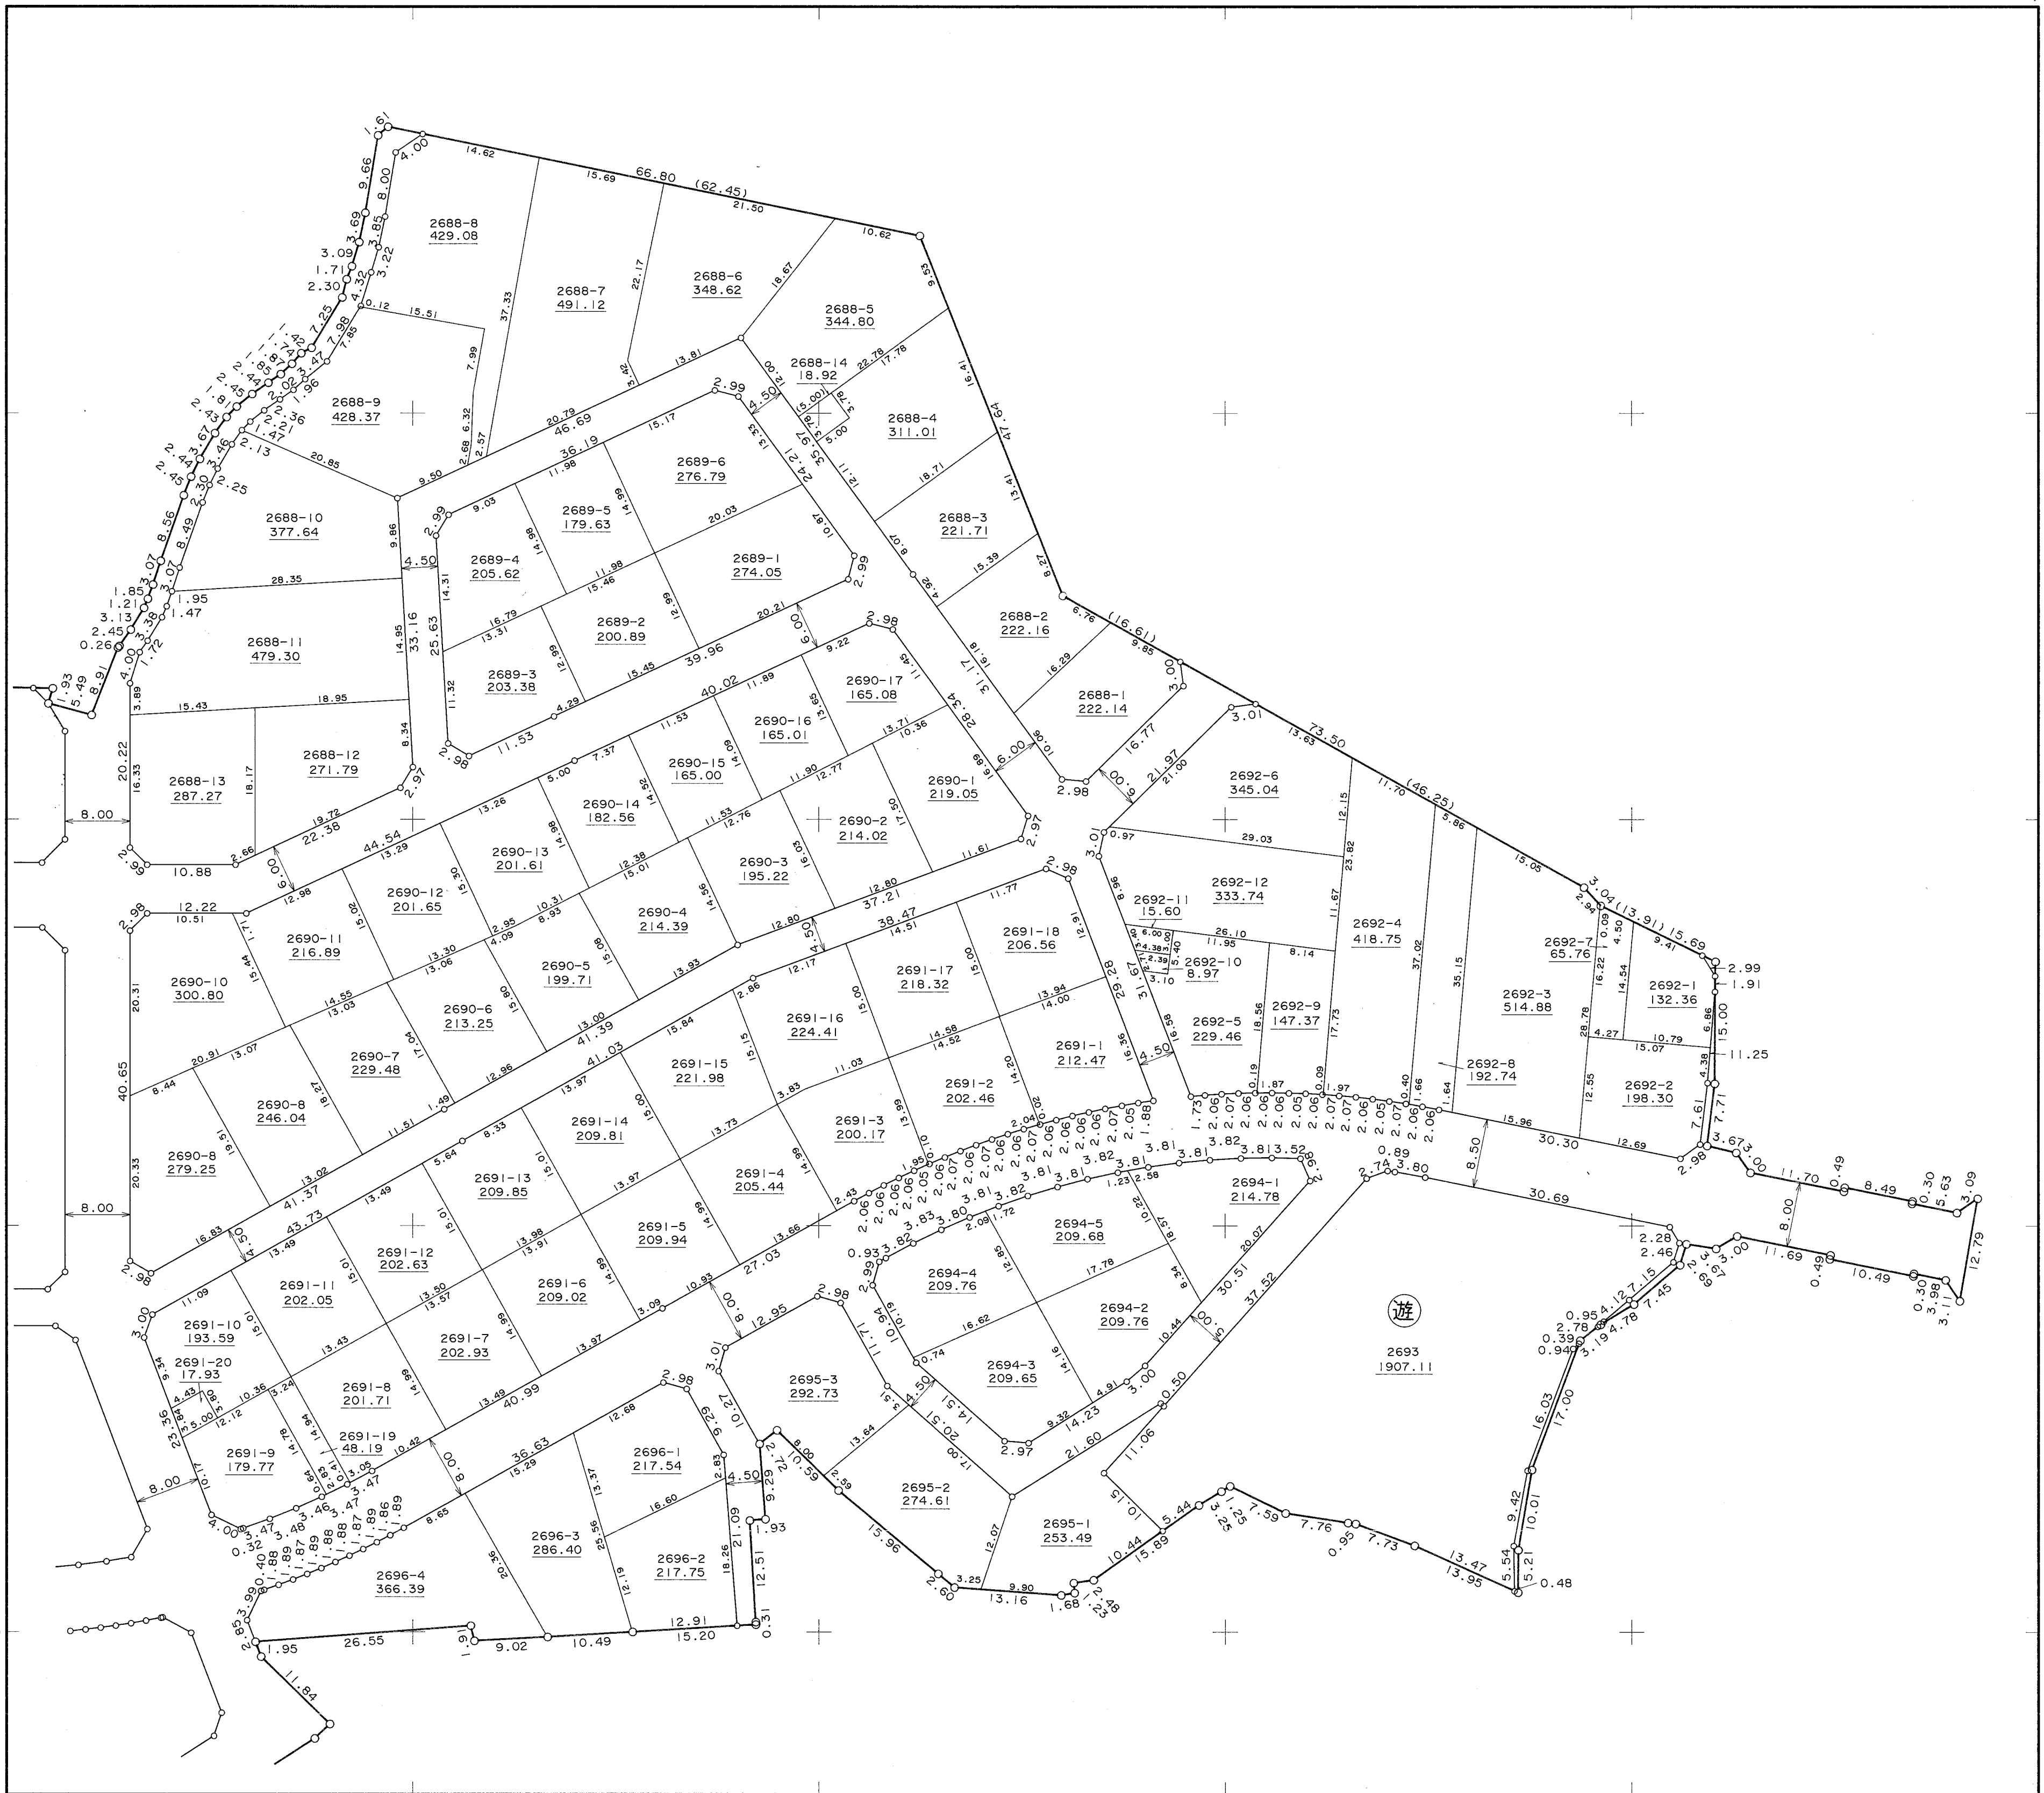

作業機関 日本都市整備株式会社

計画機関 岡津土地区画整理組合

縮尺 1:500