

この頁は当地区の索引図（頁照合用）として本市職員が作成したものです。

□赤字は、頁（ページ）番号になります。

□青線は、この索引図の黒実線又は緑実線が区画整理の区域線と大きく異なる場合に、目安として明示したものです。

宮古地区画地出来形確認測量原図

図面地番表

図面番号	地番									
NO. 1	34- 1	34- 2	34- 3	34- 4						
	35- 1	35- 2	35- 3	35- 4	35- 5	35- 6	35- 7	35- 8	35- 9	35-10
	35-11	35-12								
	37- 1	37- 2	37- 3	37- 4	37- 5	37- 6	37- 7	37- 8	37- 9	37-10
	37-11	37-12								
	53- 1	53- 2	53- 3							
	54- 1	54- 2	54- 3	54- 4	54- 5	54- 6				
2069- 1	2069- 2	2069- 3	2069- 4							
NO. 2	7- 1	7- 2	7- 3	7- 4	7- 5	7- 6	7- 7	7- 8		
	33- 1	33- 2	33- 3							
	52- 1	52- 2	52- 3							
	2068- 1	2068- 2	2068- 3							
NO. 3	50- 1	50- 2	50- 3	50- 4	50- 5					
	2062- 1	2062- 2	2062- 3	2062- 4	2062- 5					
	2064- 1	2064- 2	2064- 3	2064- 4						
NO. 4	51- 1	51- 2	51- 3	51- 4						
	2065- 1	2065- 2	2065- 3	2065- 4	2065- 5	2065- 6	2065- 7			
	2067- 1	2067- 2	2067- 3	2067- 4						
	2070- 1	2070- 2	2070- 3	2070- 4	2070- 5	2070- 6	2070- 7	2070- 8	2070- 9	2070-10
	2071- 1	2071- 2								
	2072- 1	2072- 2	2072- 3	2072- 4	2072- 5	2072- 6	2072- 7	2072- 8		
	2080- 1	2080- 2								
2081- 1	2081- 2	2081- 3	2081- 4	2081- 5	2081- 6					

宮古地区画地出来形確認測量原図

NO. 1

NO. 1
NO. 2
NO. 3
NO. 4

05282-A

Y=-28235

X=-63230

X=-63250



X=-63400

X=-63450

Y=-28485

Y=-28450

作業機関 日本都市整備株式会社

計画機関 宮古土地区画整理組合

縮尺 1:500

宮古地区画地出来形確認測量原図

NO.2


NO.1
NO.2
NO.3
NO.4

Y=-28250

Y=-28235

X=-63370

X=-63400

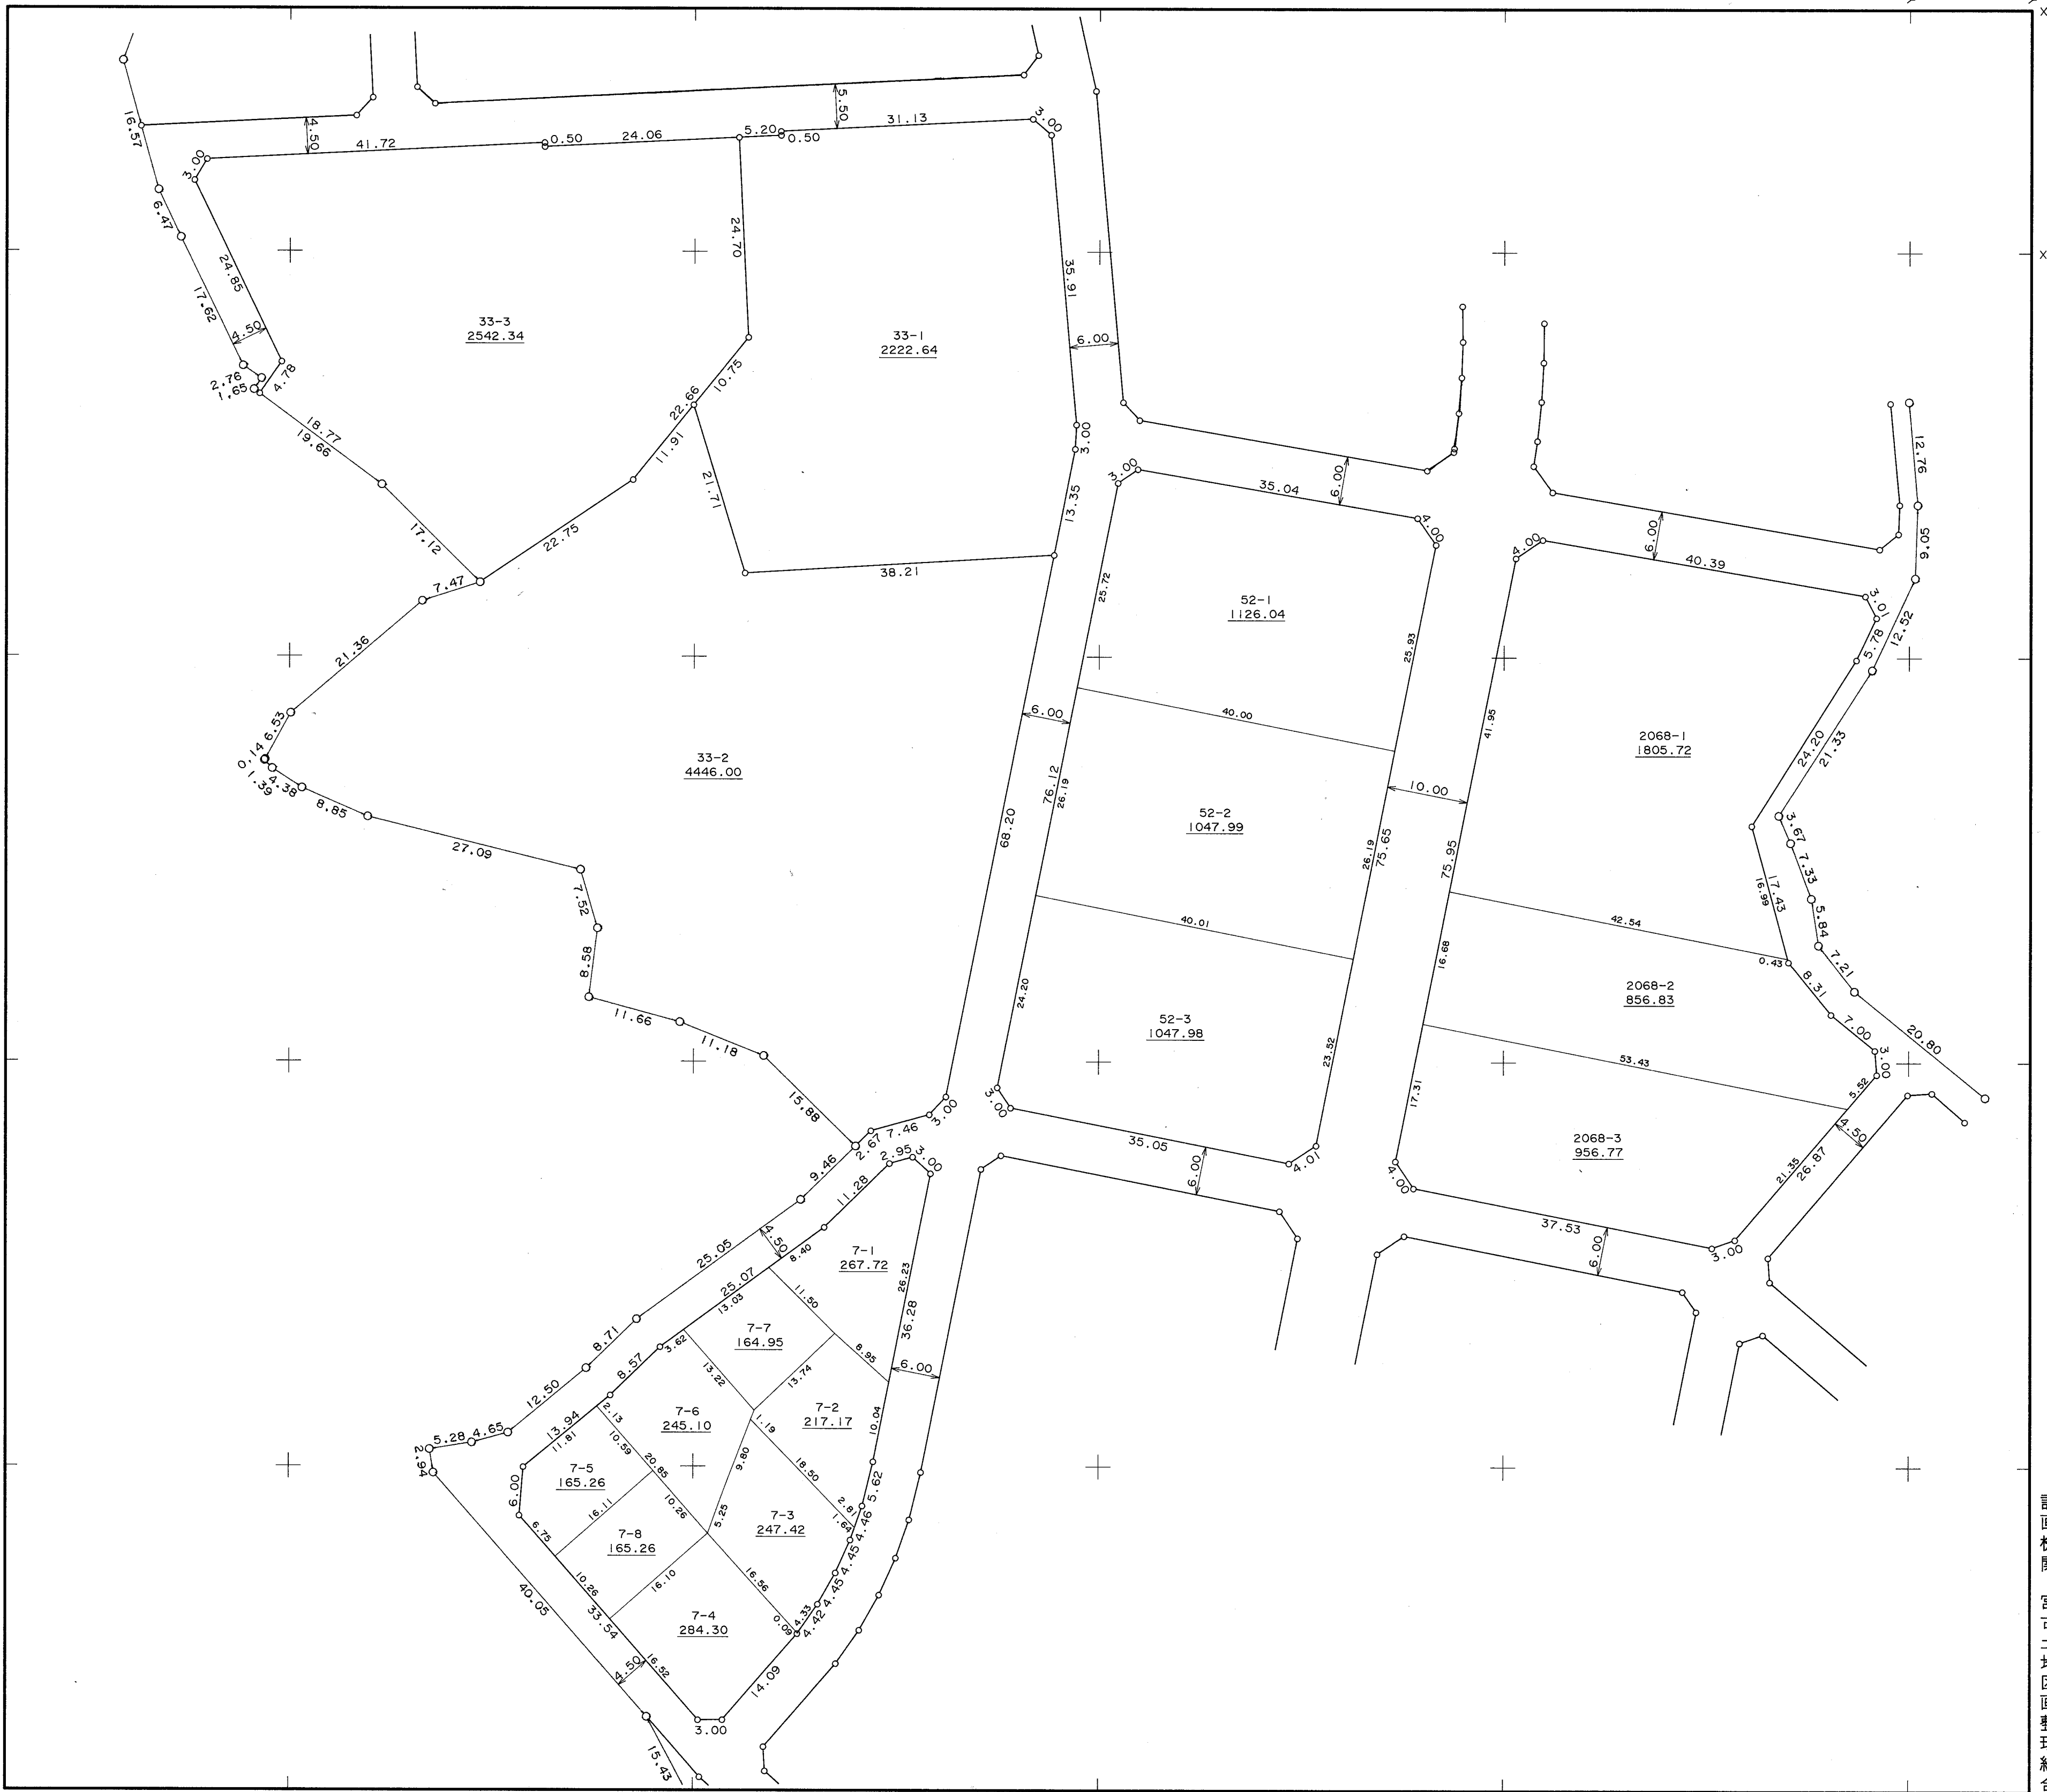

作業機関 日本都市整備株式会社

計画機関 宮古土地区画整理組合


縮尺 1:500

宮古地区画地出来形確認測量原図

NO.3

NO.1
NO.2
NO.3
NO.4

Y=-28300
X=-63545
X=-63550

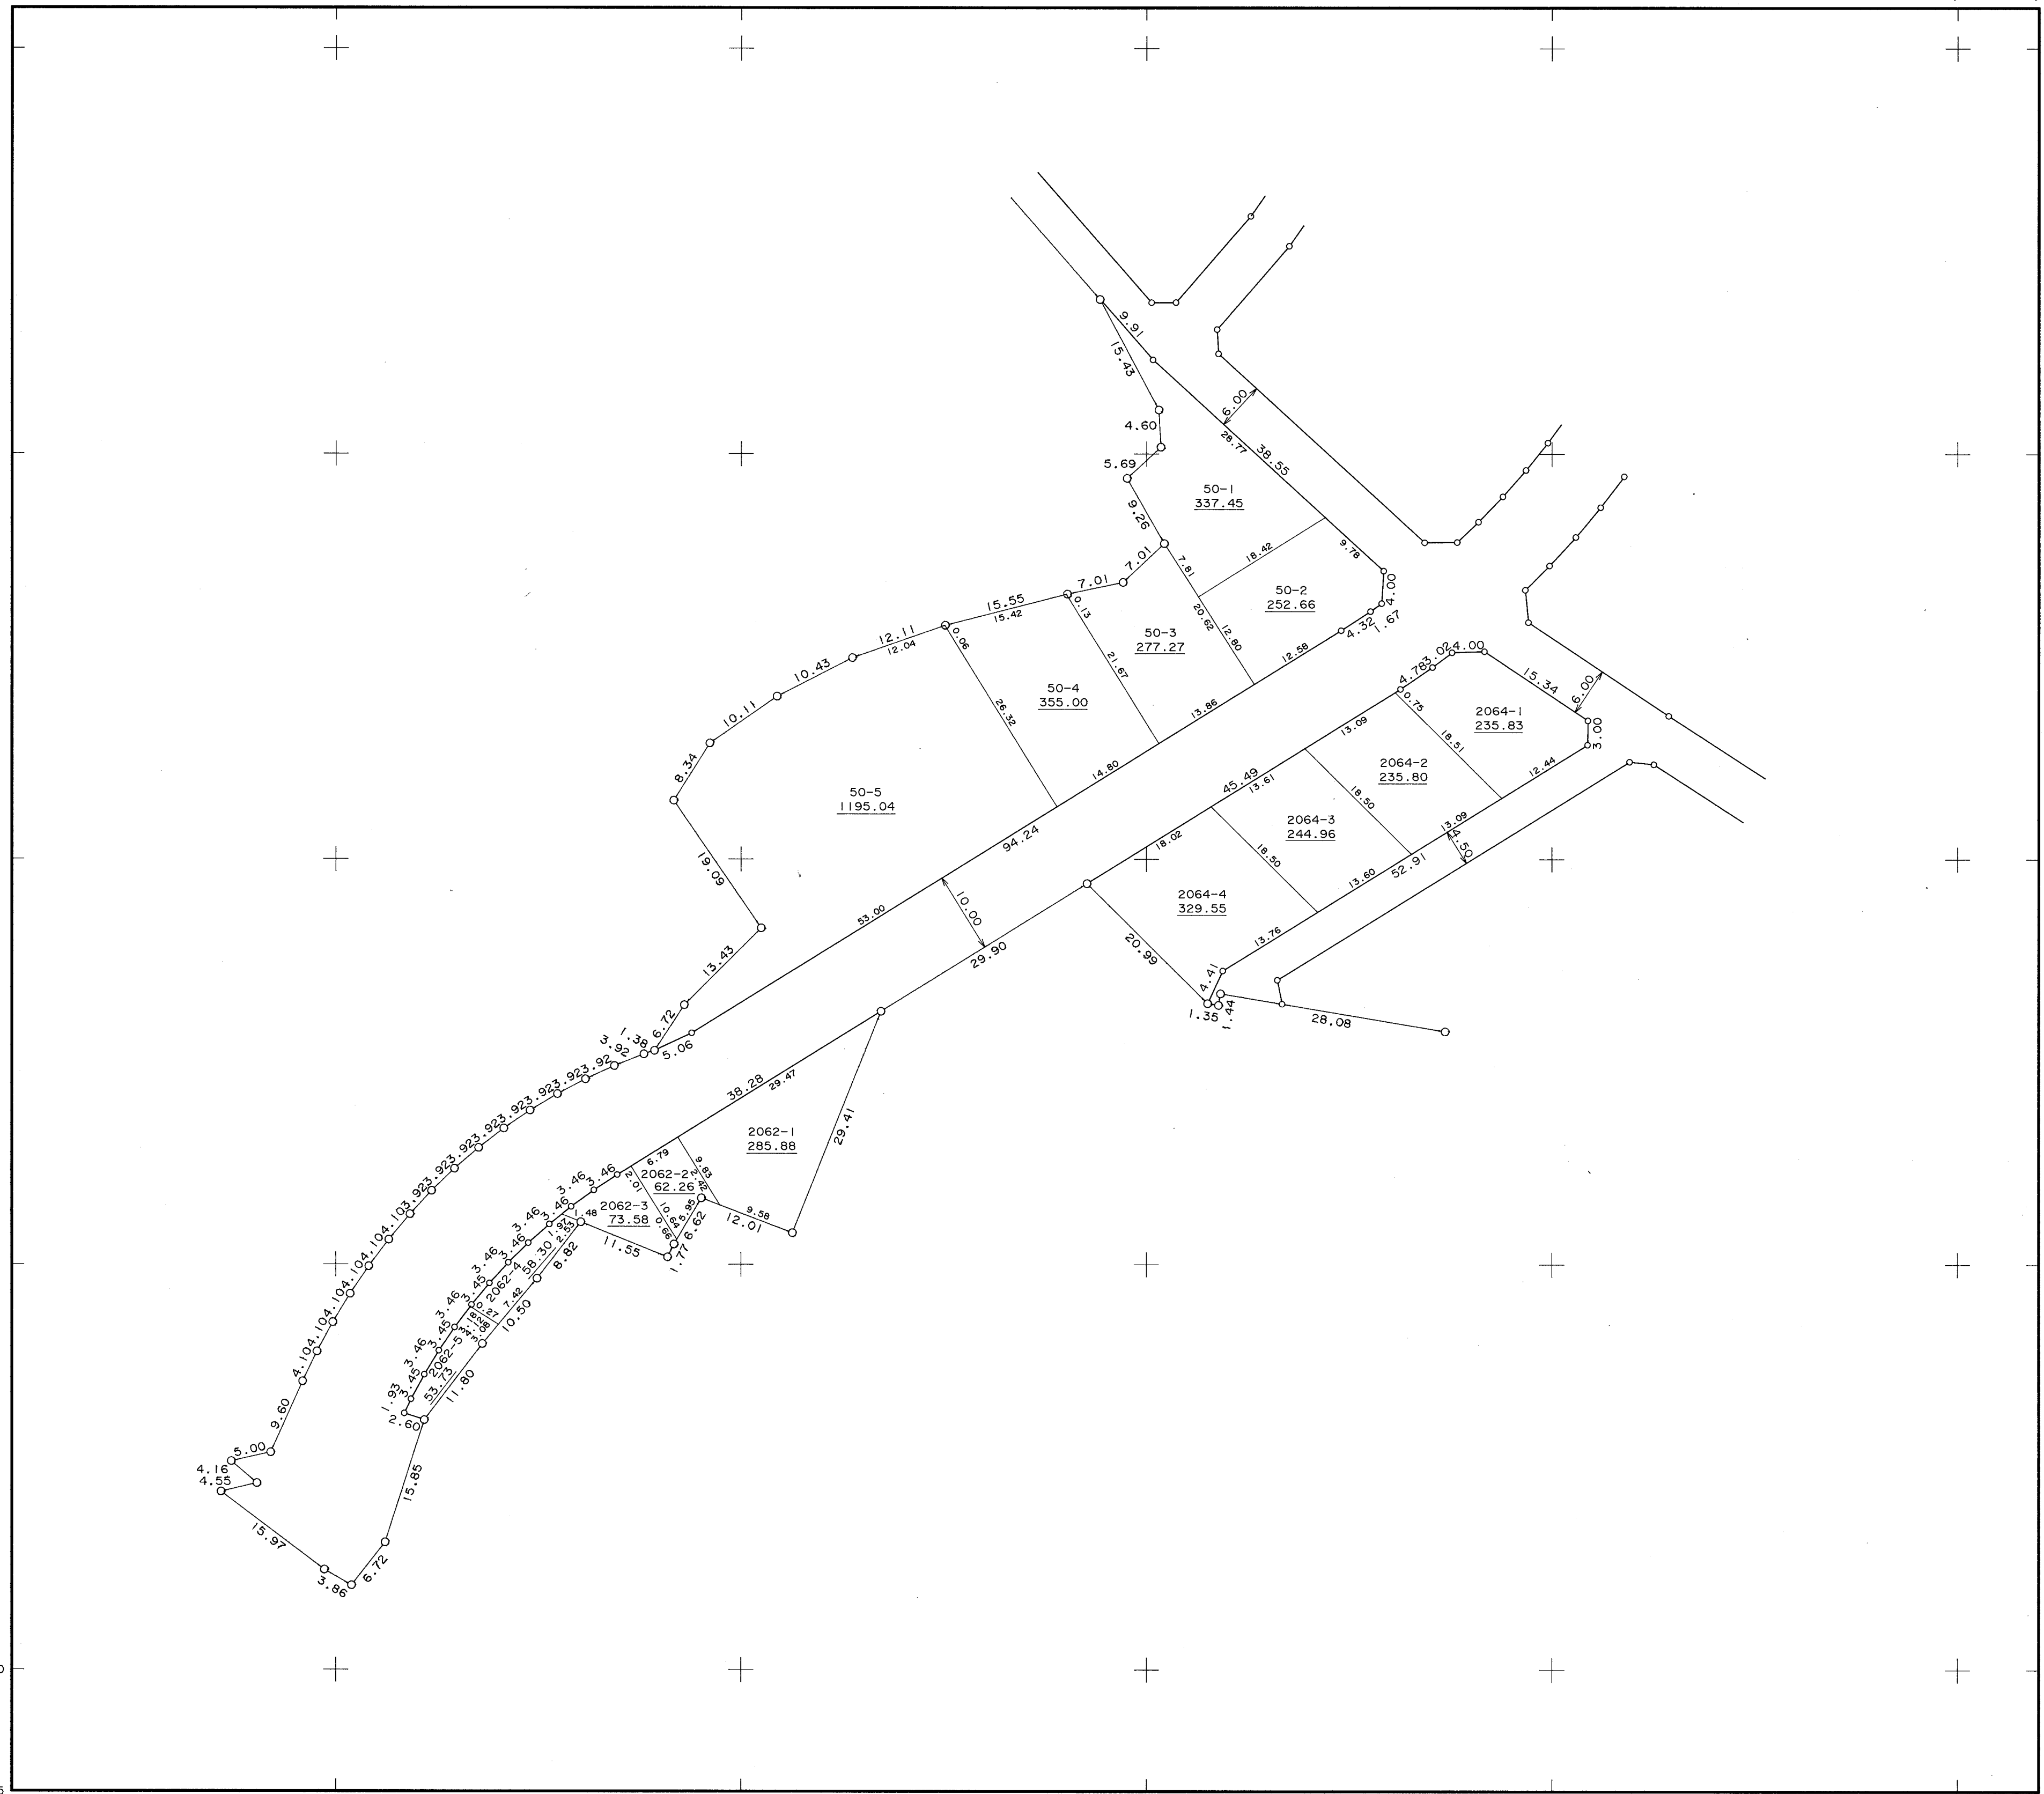

作業機関
日本都市整備株式会社

計画機関
宮古地区画整理組合

縮尺 1:500

Y=-28540
Y=-28500
X=-63750
X=-63765

宮古地区画地出来形確認測量原図

NO.4

NO.1
NO.2
NO.3
NO.4



作業機関
日本都市整備株式会社

計画機関
宮古土地画整理組合

縮尺 1:500