


阿久和

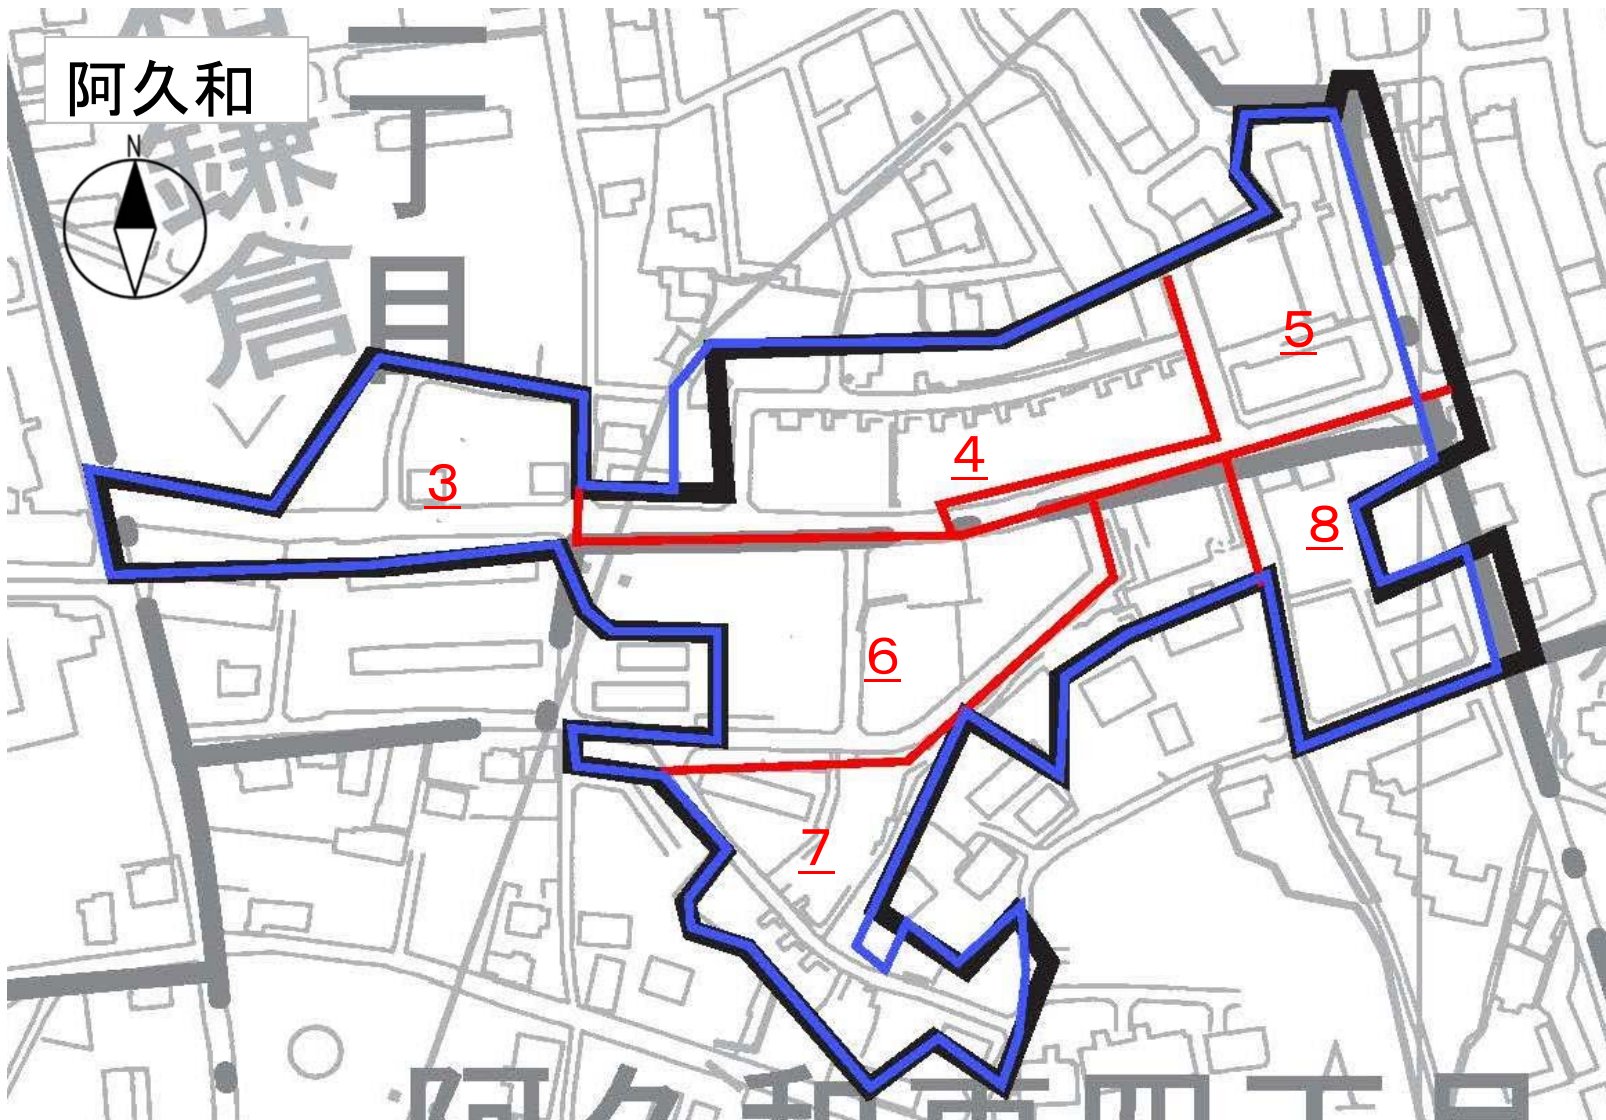

この頁は当地区の索引図（頁照合用）として本市職員が作成したものです。

□赤字は、頁（ページ）番号になります。

□青線は、この索引図の黒実線又は緑実線が区画整理の区域線と大きく異なる場合に、目安として明示したものです。

阿久和土地区画整理地区画地確認測量原図

平成十年二月

図面番号表

図面番号	町名	地番			
NO.1	阿久和西二丁目	44- 5	47- 1~ 47- 4	4549-538~4549-541	
NO.2	阿久和西二丁目	48- 33~ 48- 39	57- 1~ 57- 11	58- 1~ 58- 12	59- 1~ 59- 29
		4549-542	4549-546~4549-547		
NO.3	阿久和西二丁目	60- 1~ 60- 8	4549-543~4549-545	4550- 27~4550- 28	
NO.4	阿久和東四丁目	18- 5~ 18- 9	19- 5~ 19- 16	4549- 44~4549- 46	
NO.5	阿久和東四丁目	11- 8~ 11- 15	12- 11~ 12- 12	13- 43	14- 1~ 14- 10
		15- 3~ 15- 5	16- 5~ 16- 6	17- 1	4549- 47~4549- 49
NO.6	阿久和東四丁目	1- 8~ 1- 15	4549- 50~4549- 55	4550- 12~4550- 13	

株式会社 森下測量設計

阿久和土地区画整理組合


阿久和土地区画整理地区画地確認測量原図

縮尺 1:500 全6葉の1

平成十年二月

050
-29,850

-61,150

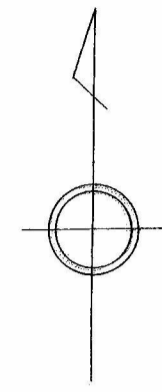


隣図見出

		2
	4	5

阿久和西二丁目

県道 阿久和大船線

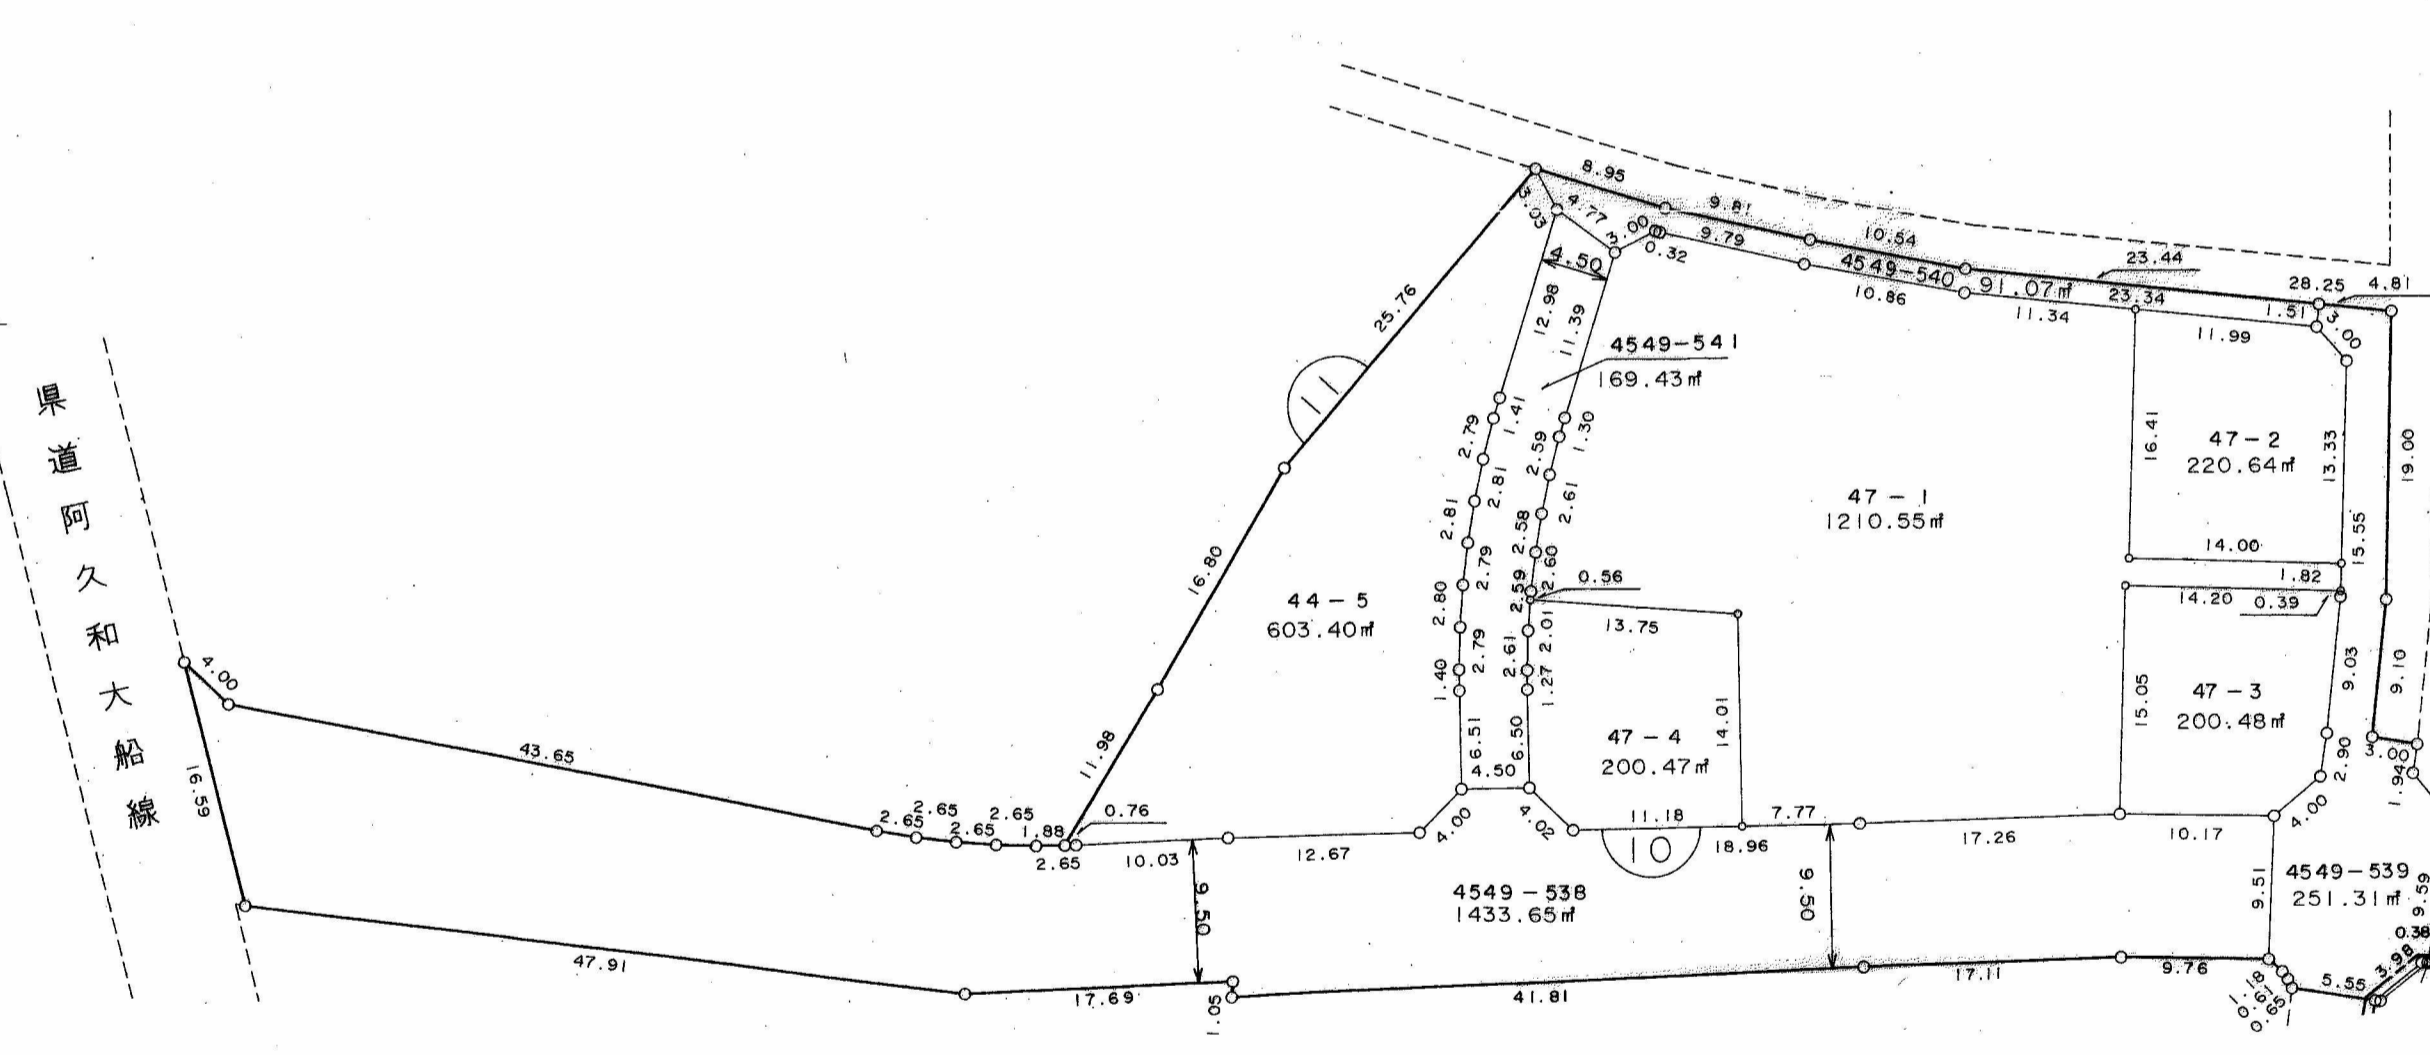

株式会社 森下測量設計

阿久和土地区画整理組合

-61,350

-30,100


阿久和土地区画整理地区画地確認測量原図

縮尺 1:500 全6葉の2

29,700


平成十年二月

-61,150

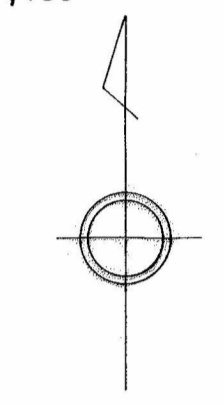


隣図見出

1	2	3
4	5	6

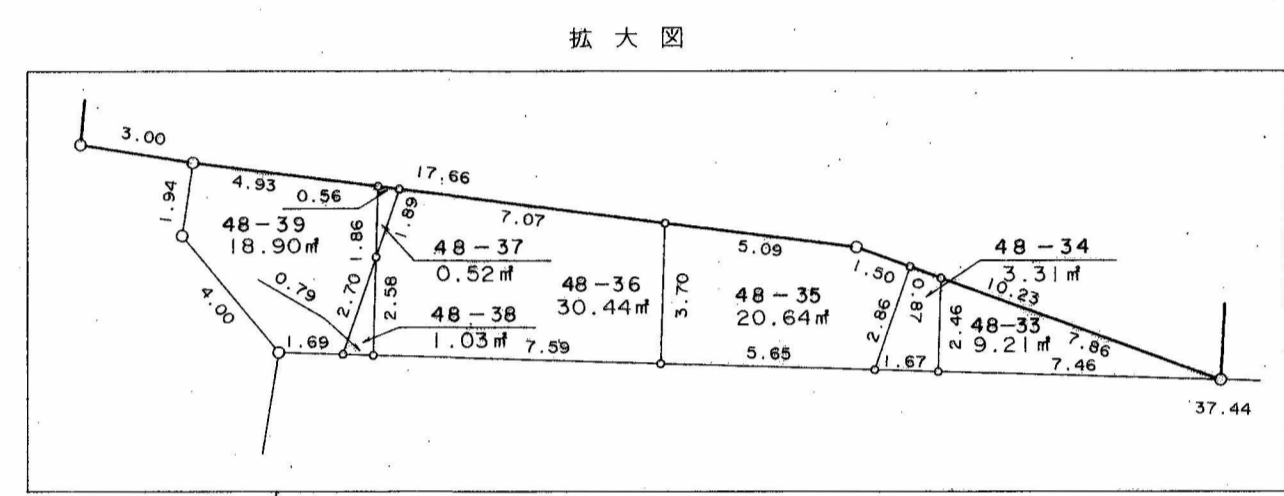

阿久和西二丁目

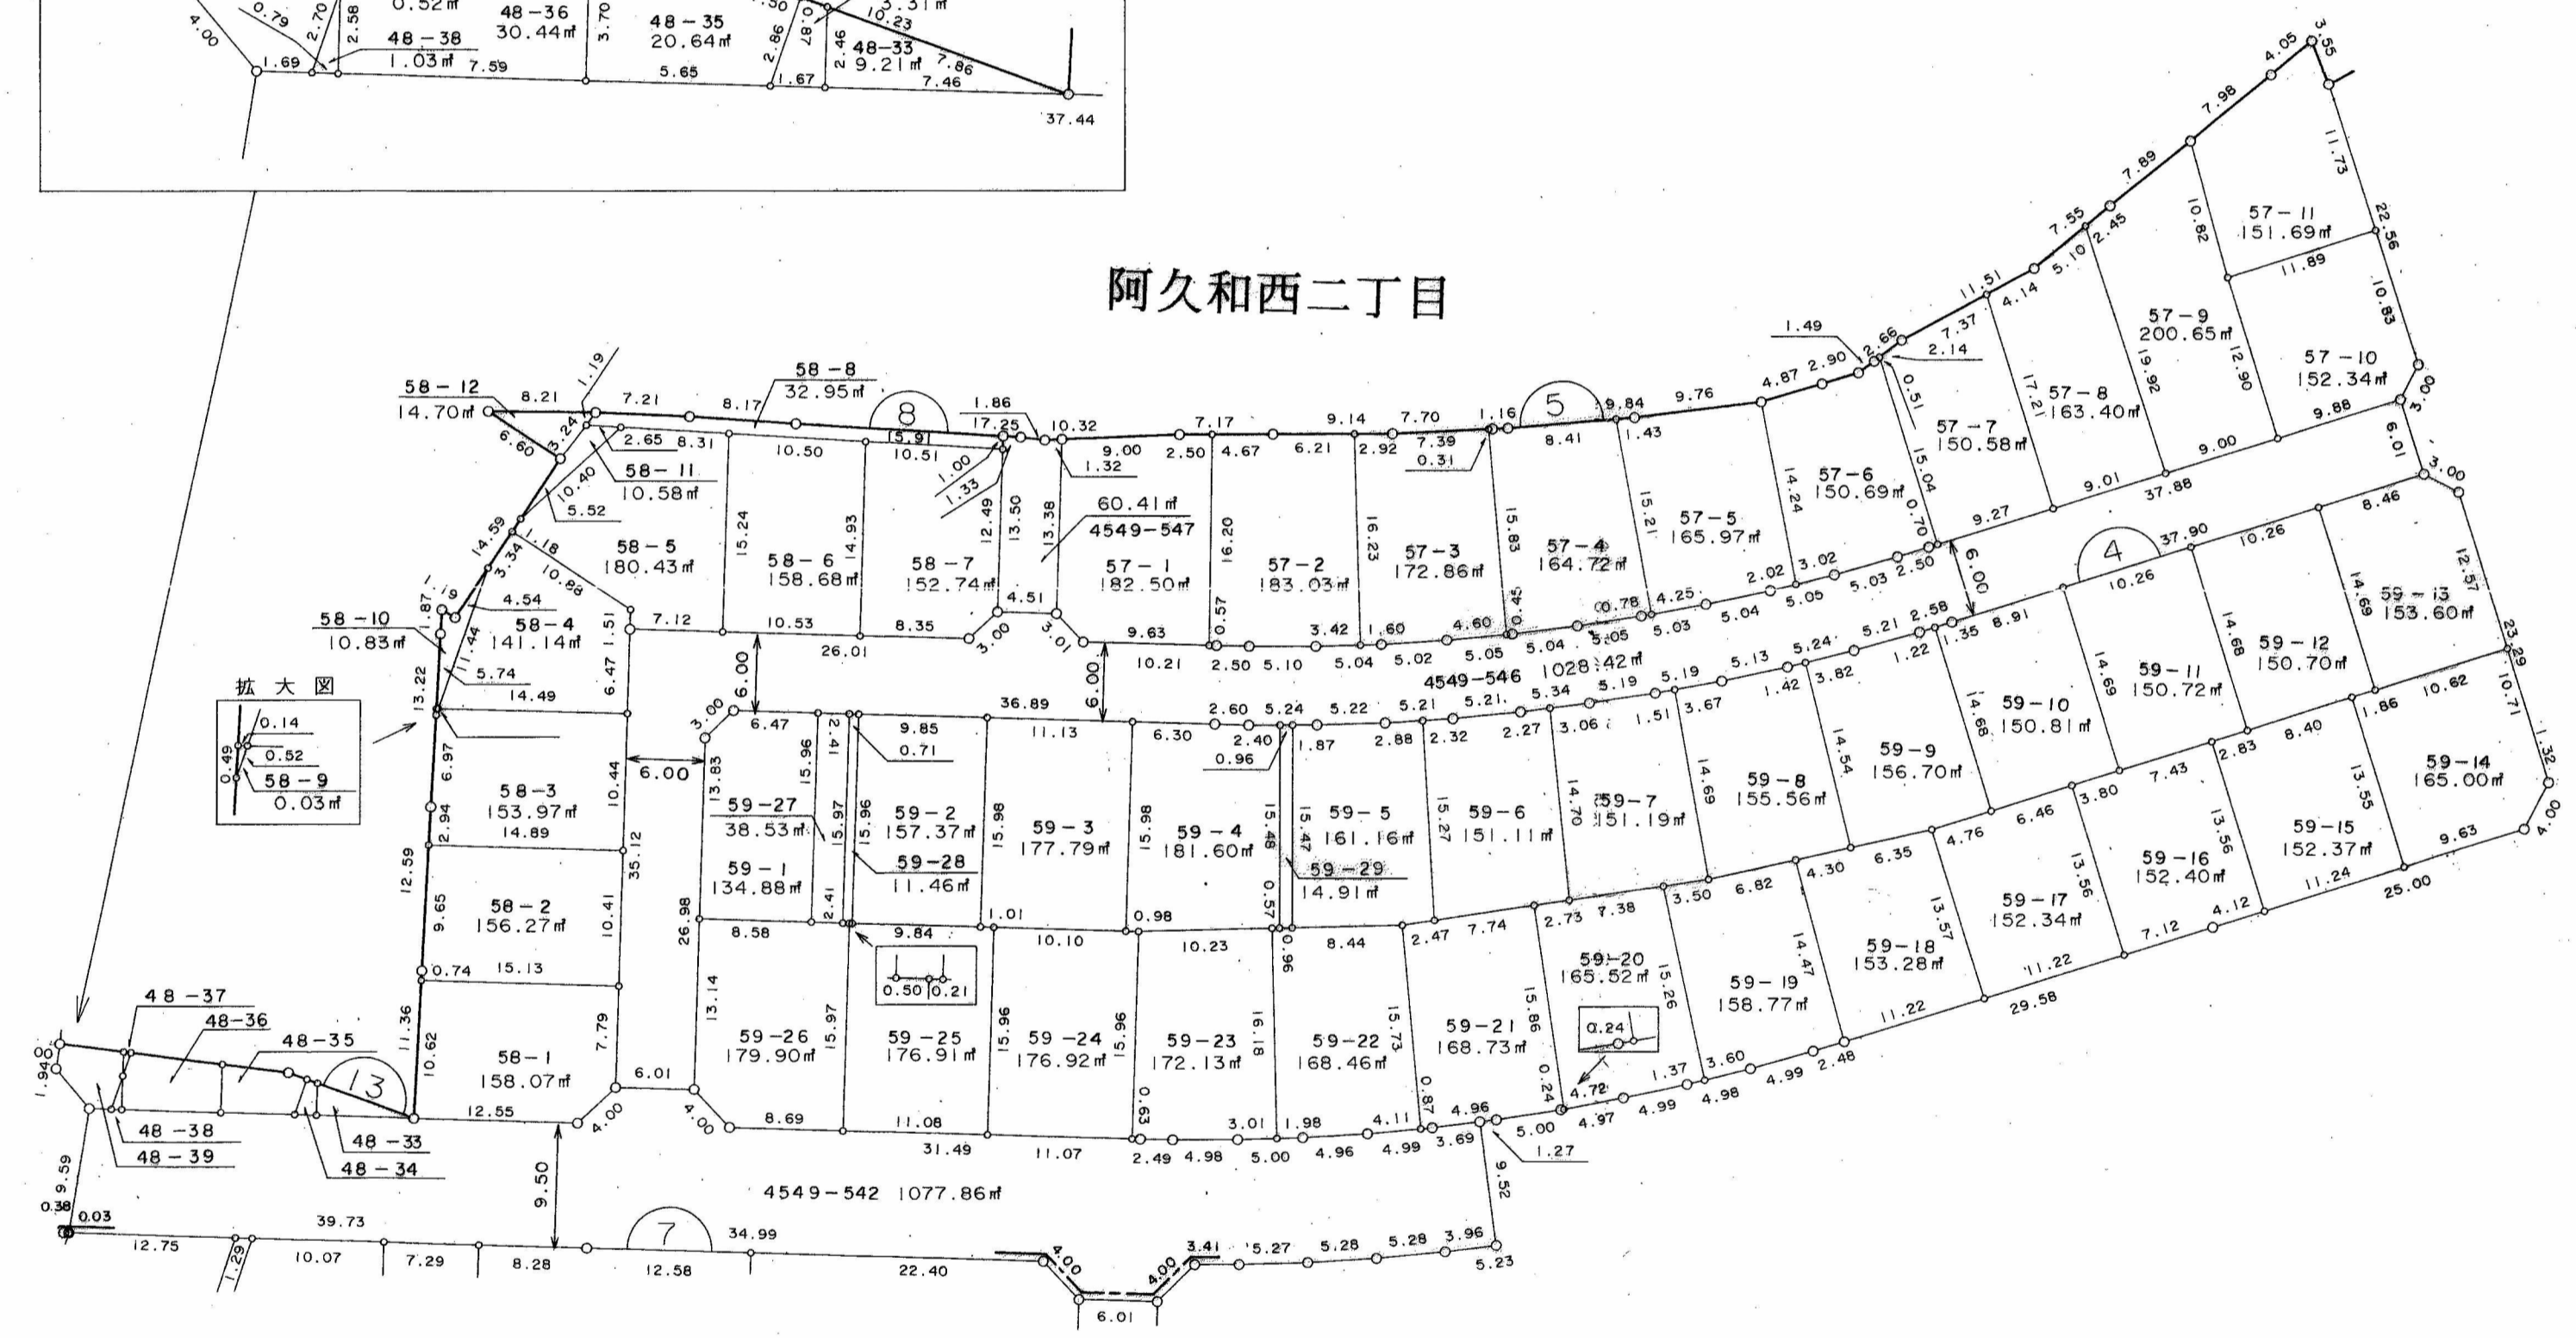

株式会社 森下測量設計

阿久和土地区画整理組合



-61,350

-29,950

阿久和土地区画整理地区画地確認測量原図

縮尺 1:500 全6葉の3

平成十年二月

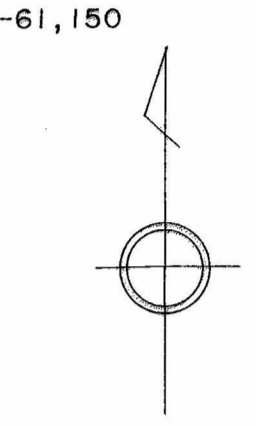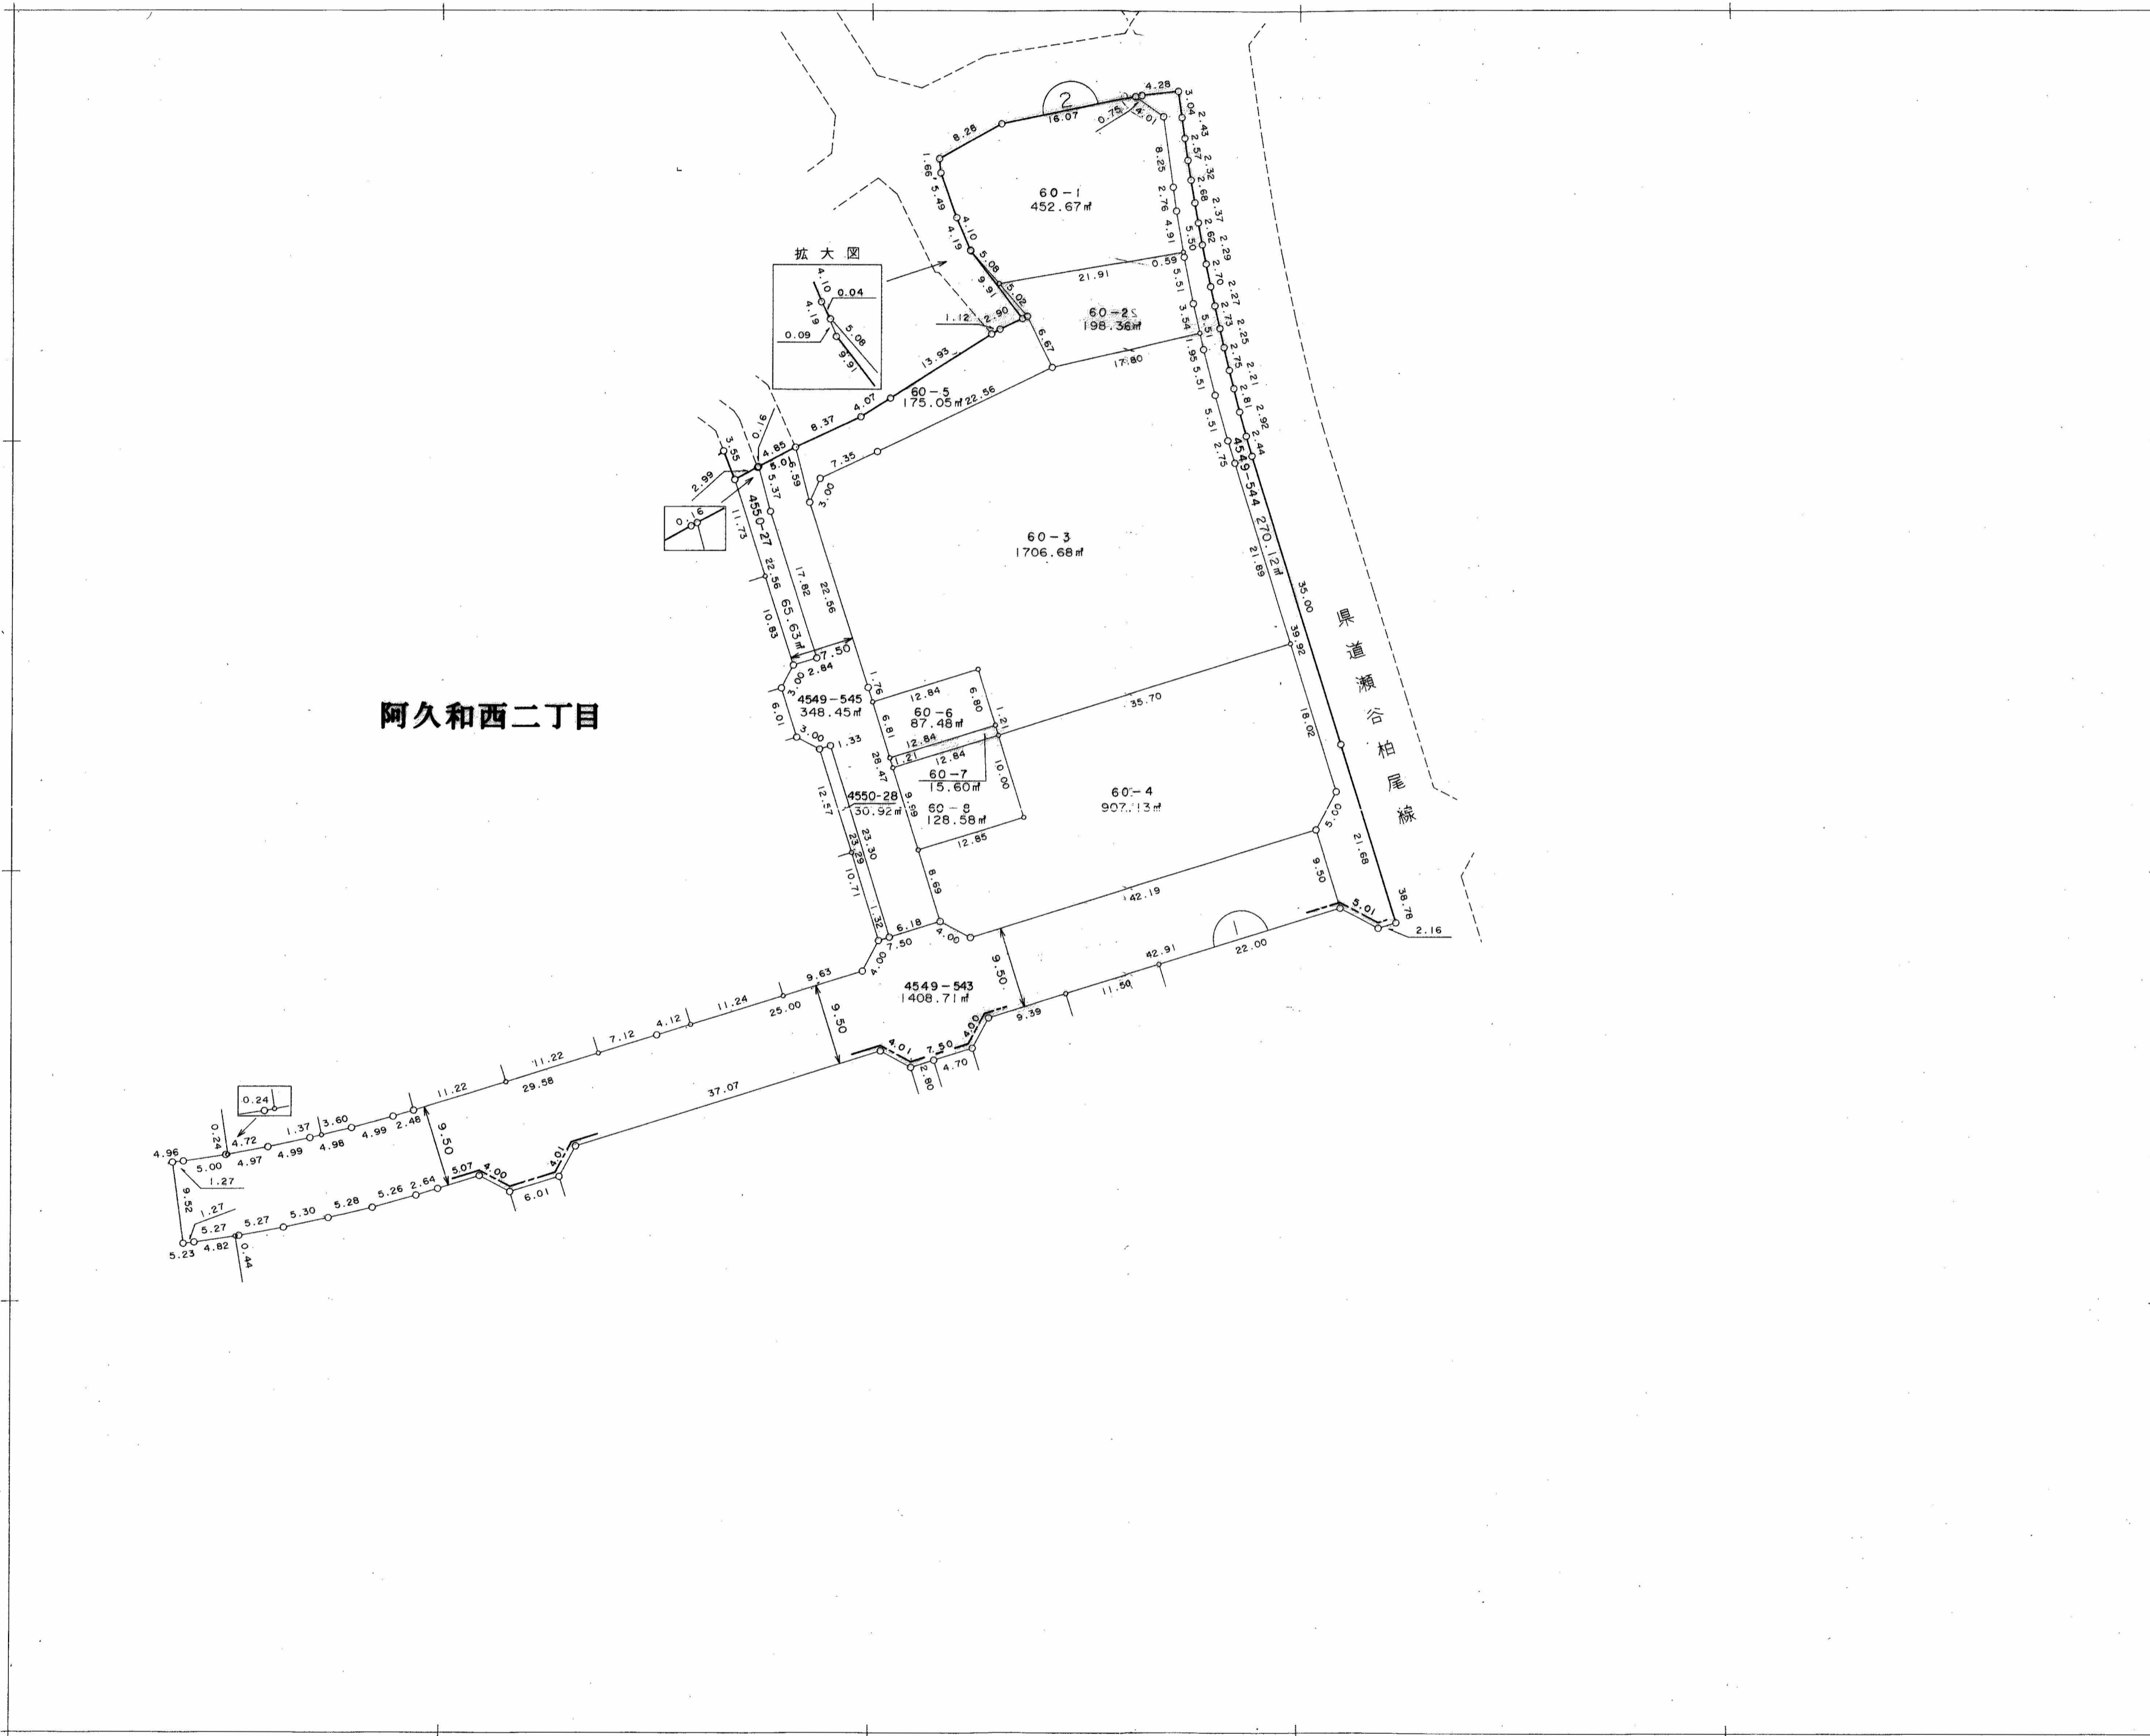

隣図見出

2	3	4
5	6	7



株式会社 森下測量設計

阿久和土地区画整理組合

阿久和土地区画整理地区画地確認測量原図

縮尺 1:500 全6葉の4

平成十年二月

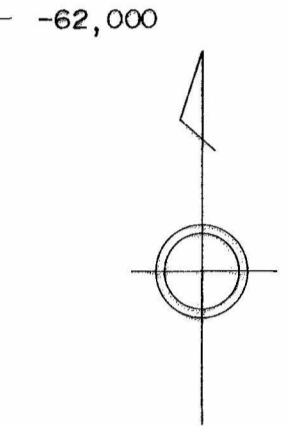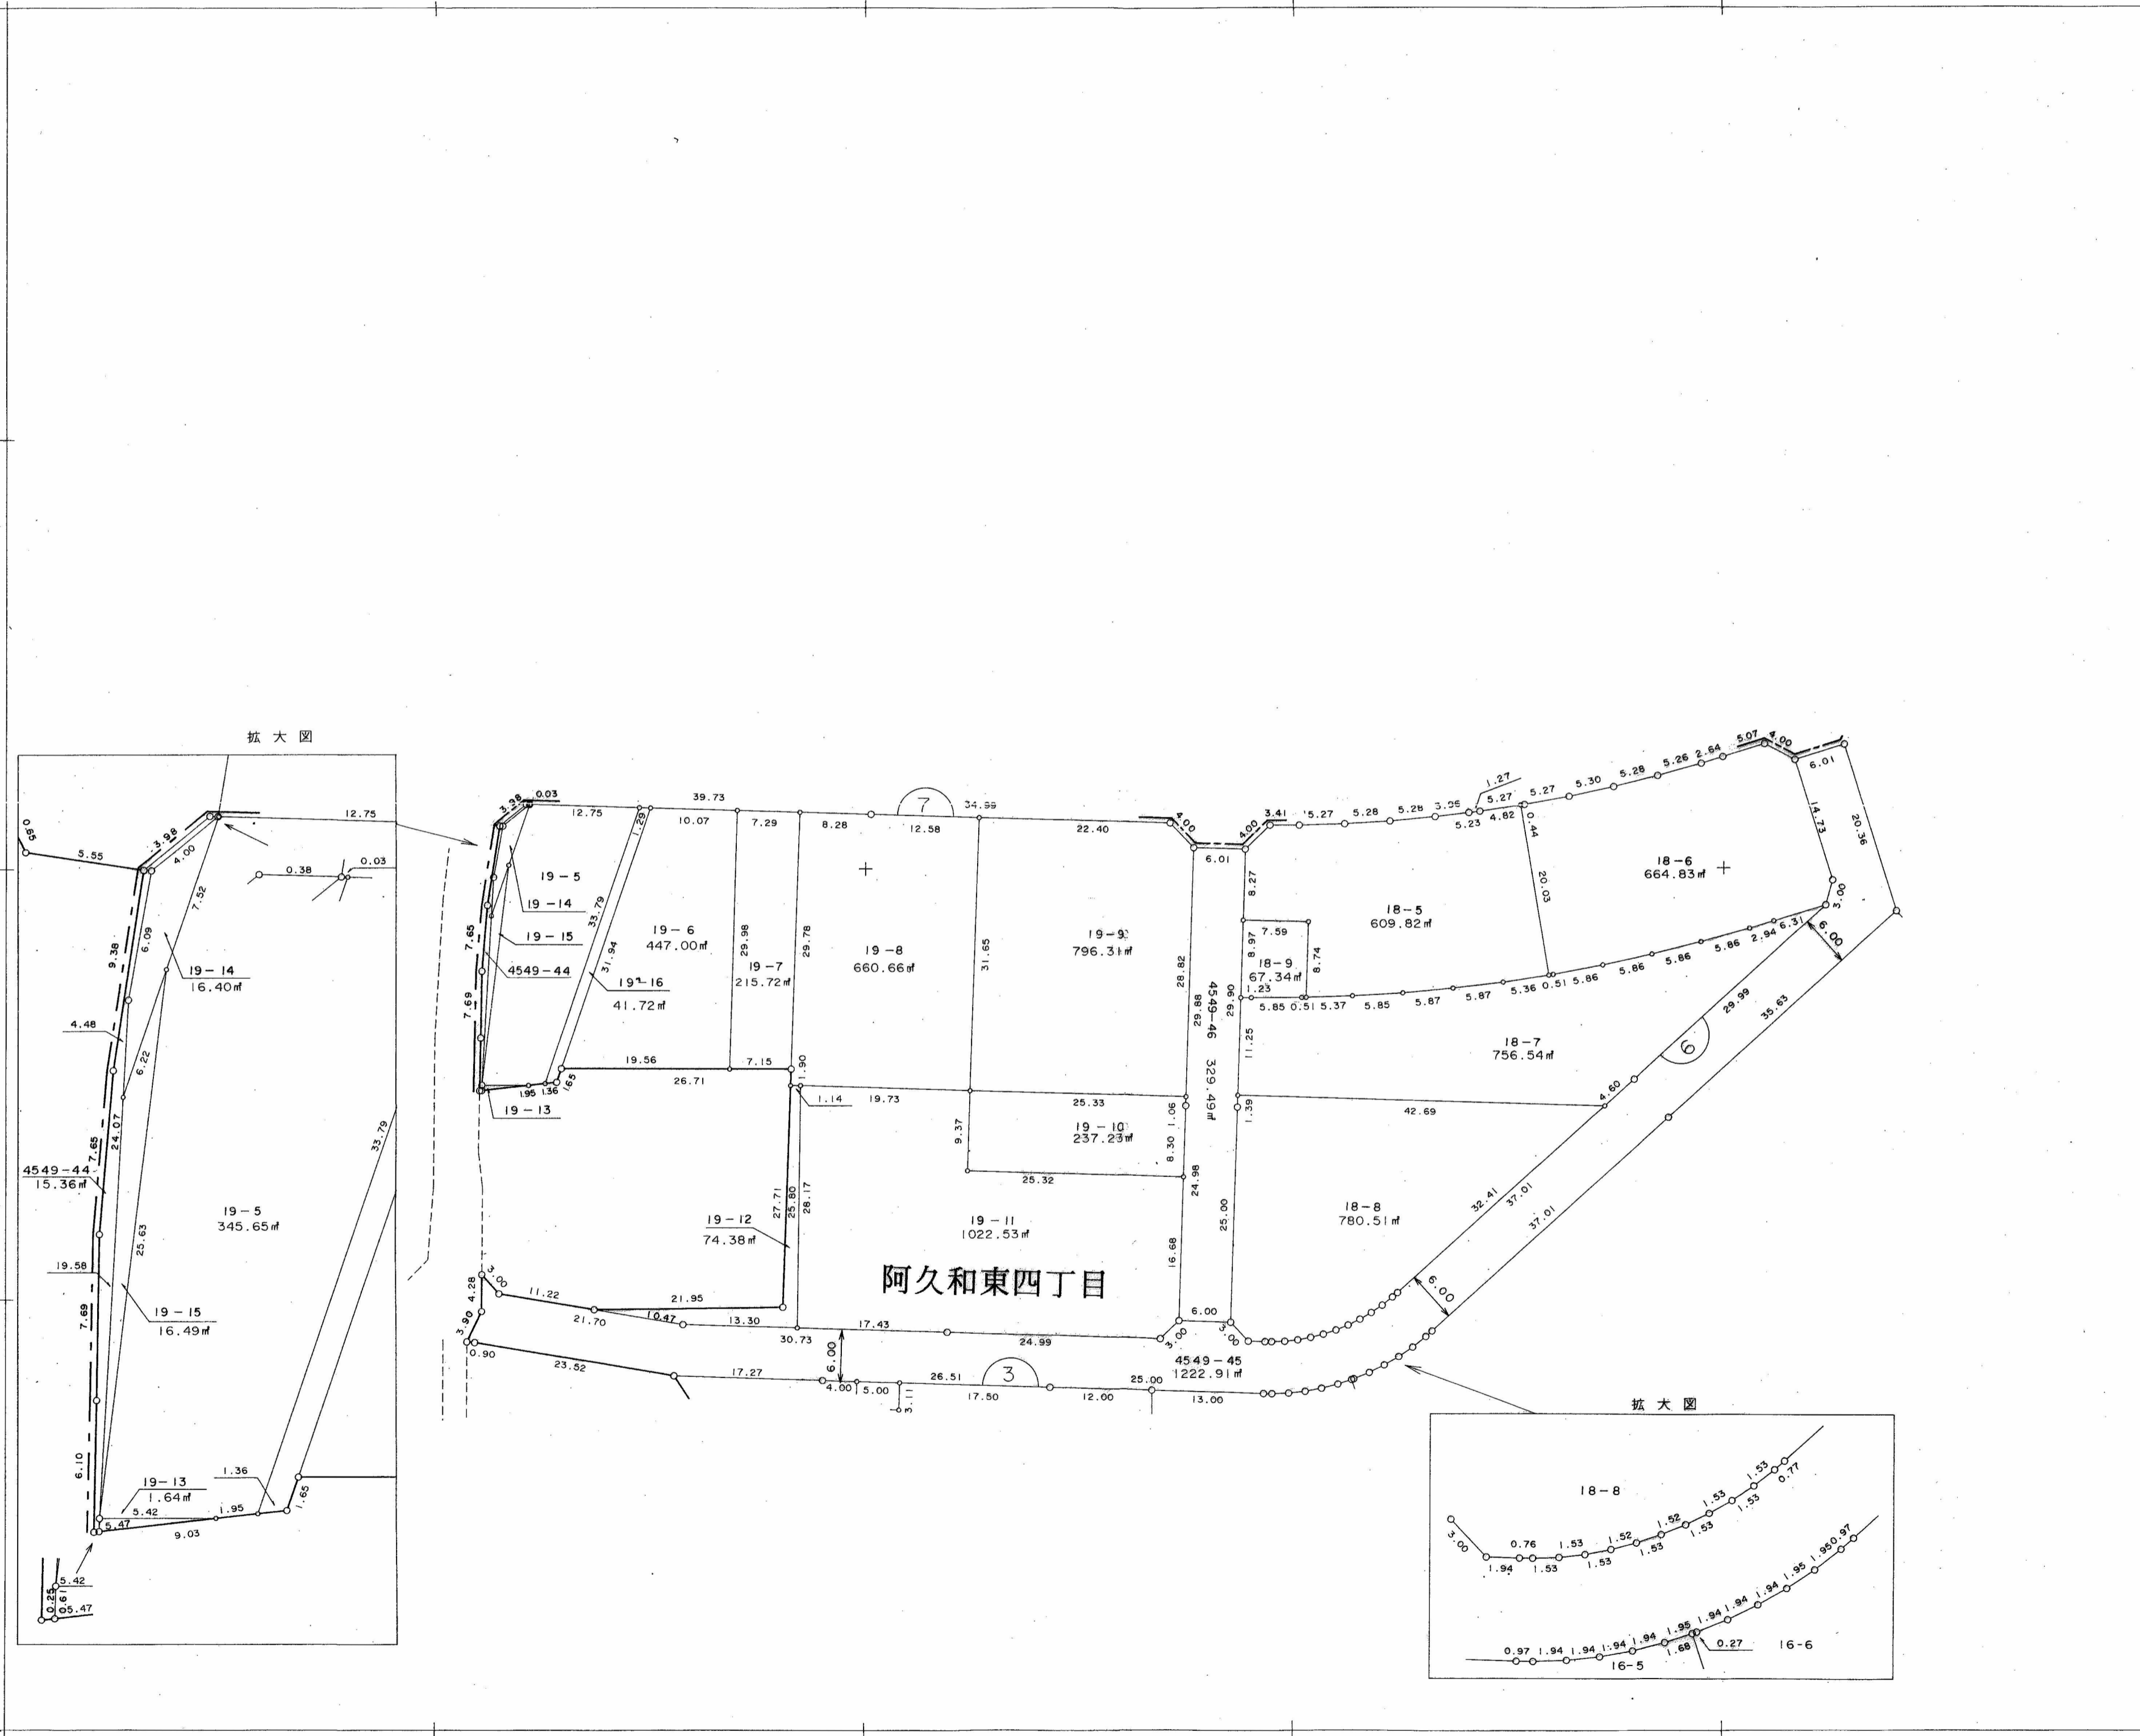

隣図見出

	1	2
	4	5

株式会社 森下測量設計

阿久和土地区画整理組合

-30,000

-61,400

-29,750

-62,000

拡大図

拡大図


阿久和東四丁目

阿久和土地区画整理地区画地確認測量原図

縮尺 1:500 全6葉の5


平成十年二月

61,265

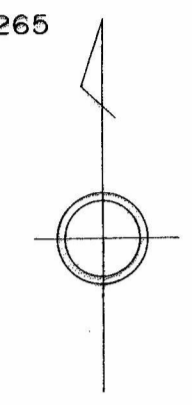

隣図見出

1	2	3
4		6

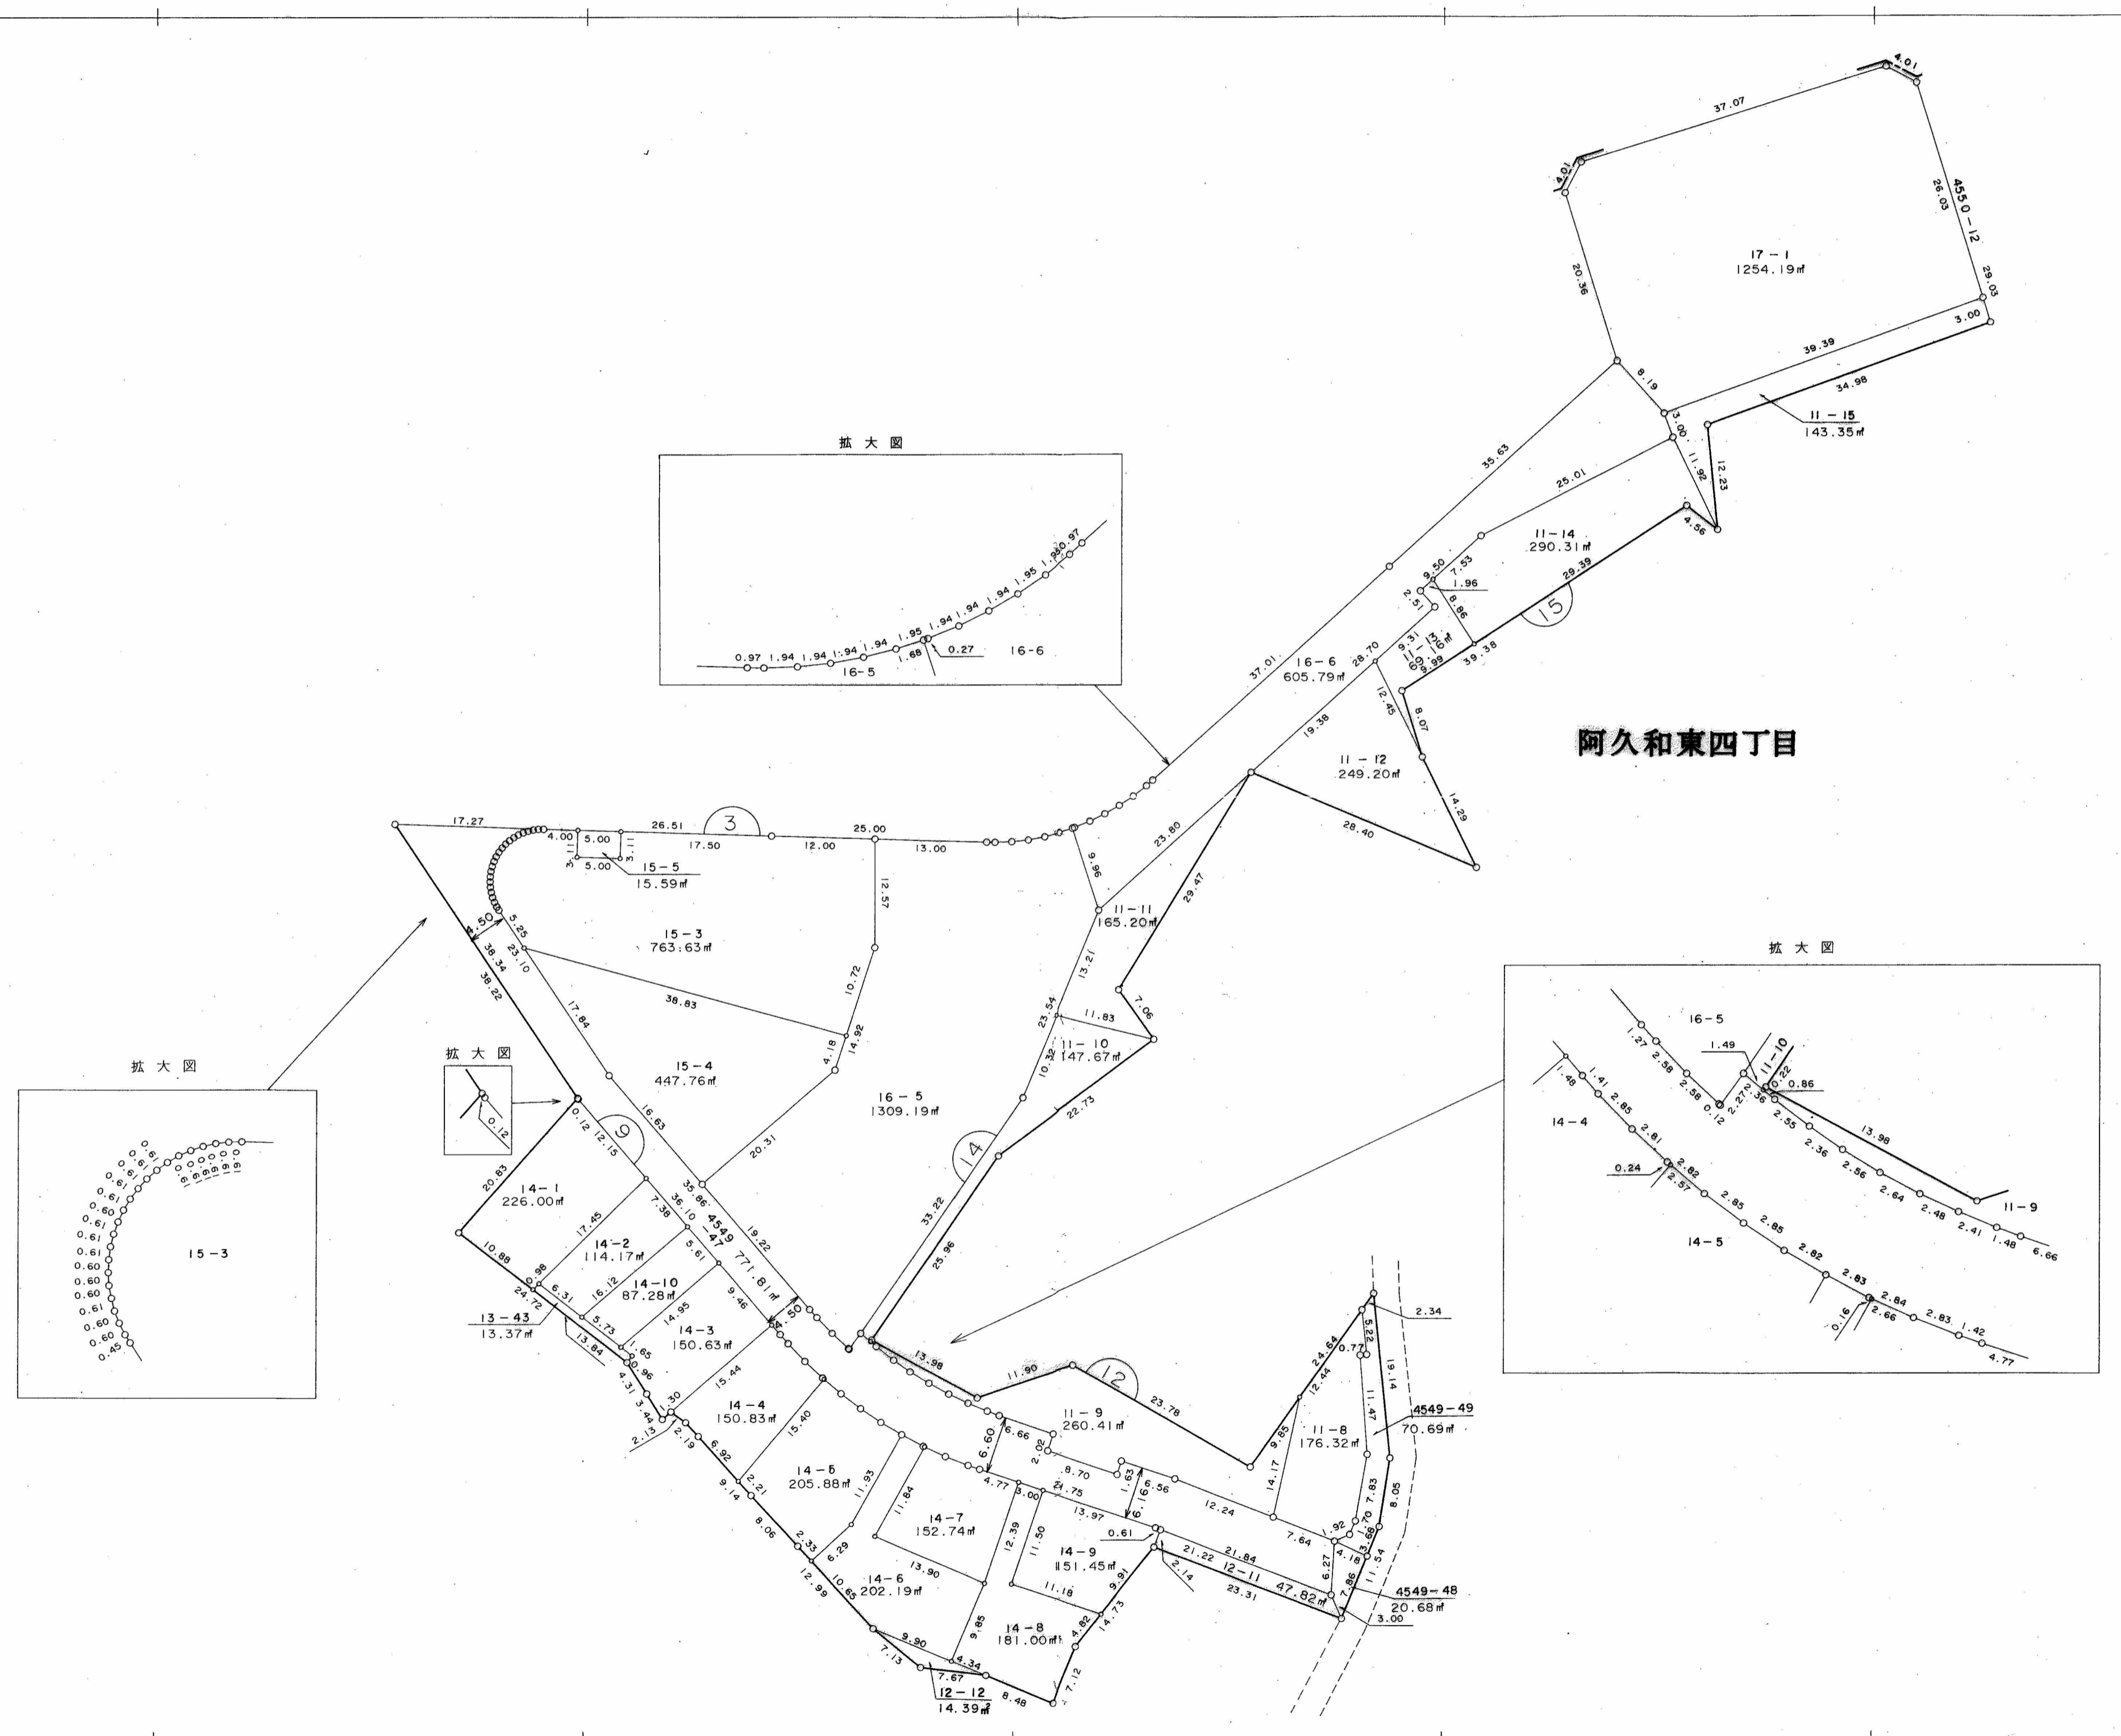

株式会社 森下測量設計

阿久和土地区画整理組合

61,465

29,970



阿久和土地区画整理地区画地確認測量原図

縮尺 1:500 全6葉の6

平成十年二月


株式会社 森下測量設計

-61,400

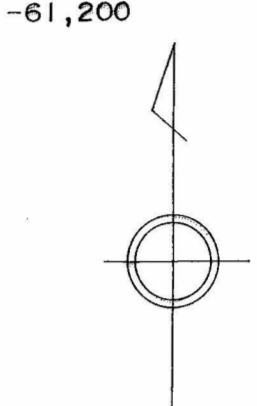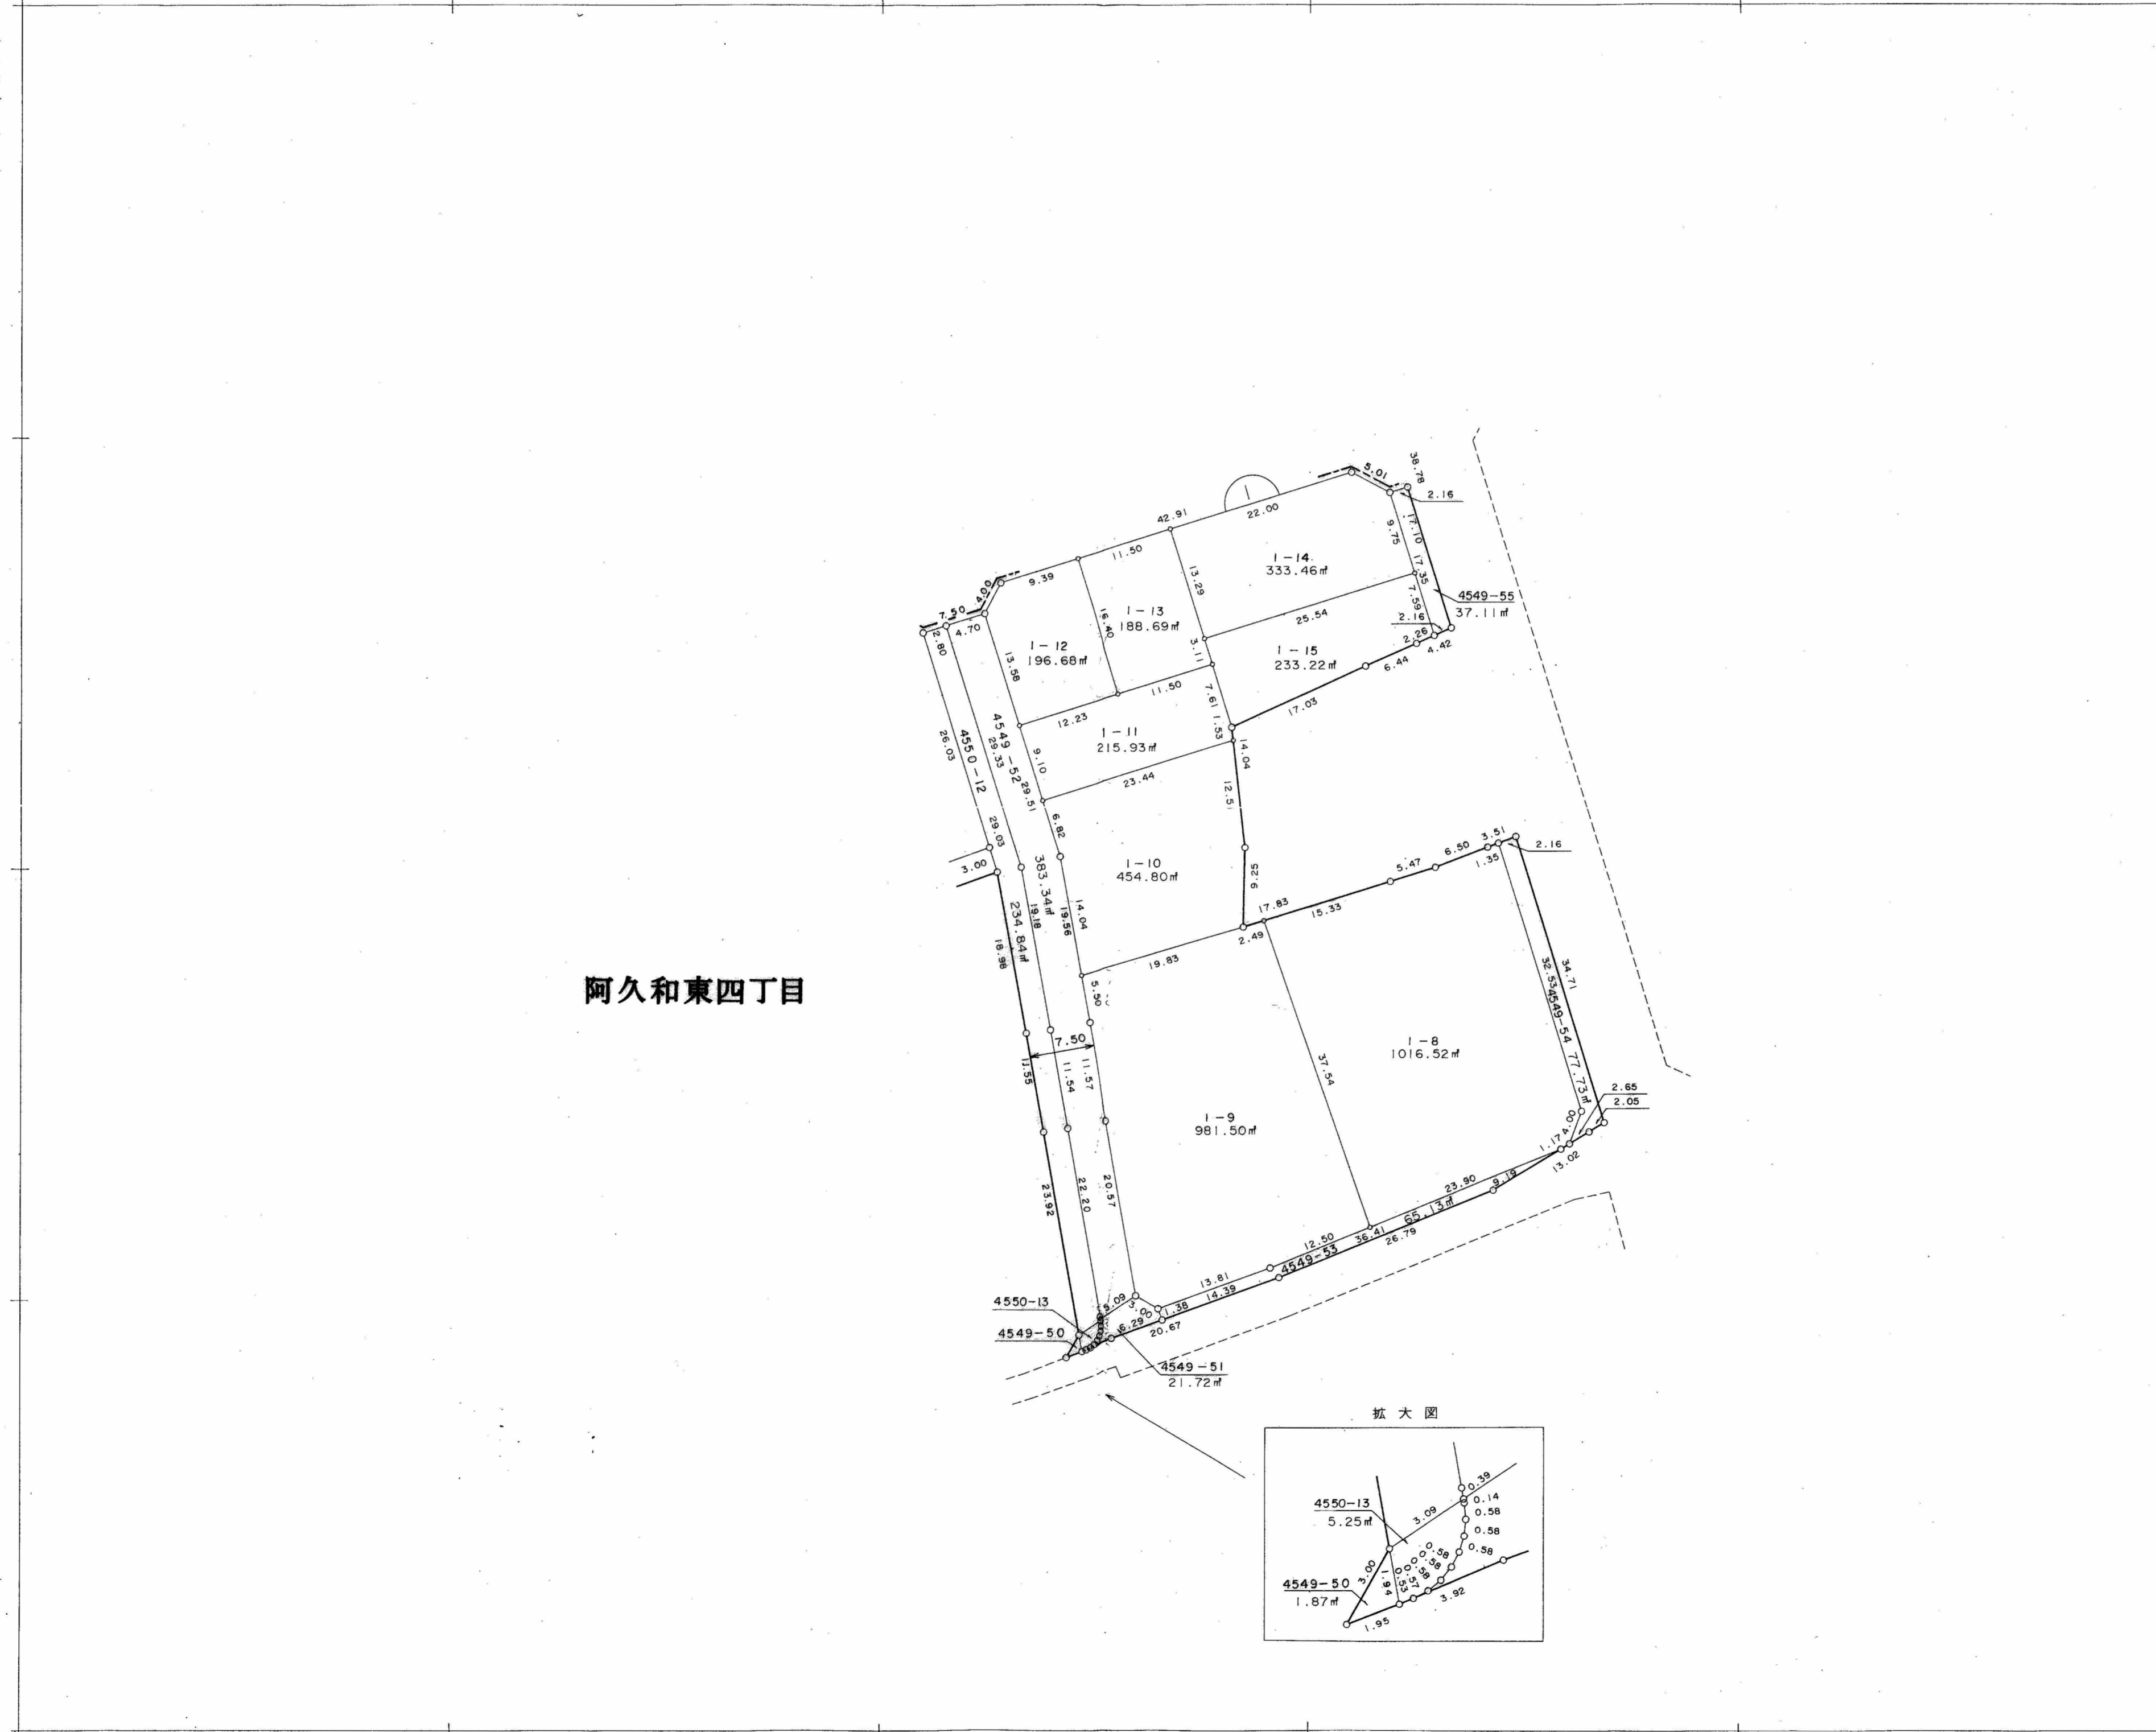

隣図見出

2	3
5	6

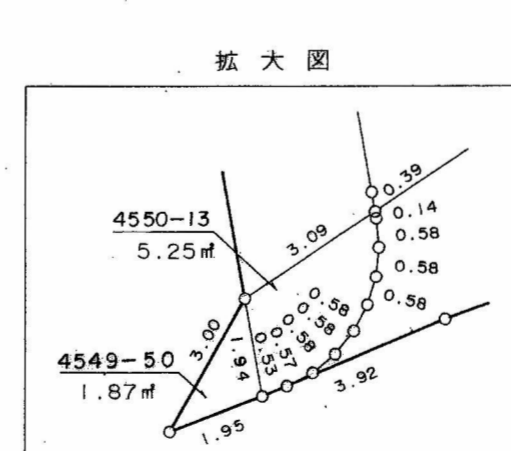

阿久和土地区画整理組合

098163-