

配置図 S = 1 : 1000

搬入・搬出経路図


⇒ 搬入・搬出経路を表す。



案内図


完成図

(環境活動支援センター)			
工事名	三ツ沢公園ほか1か所高圧受変電設備改良工事		
図面名	案内図・配置図		
作成年月	平成 29 年 3 月		
縮尺	A1 : 1/1000	図面番号	E-2-01

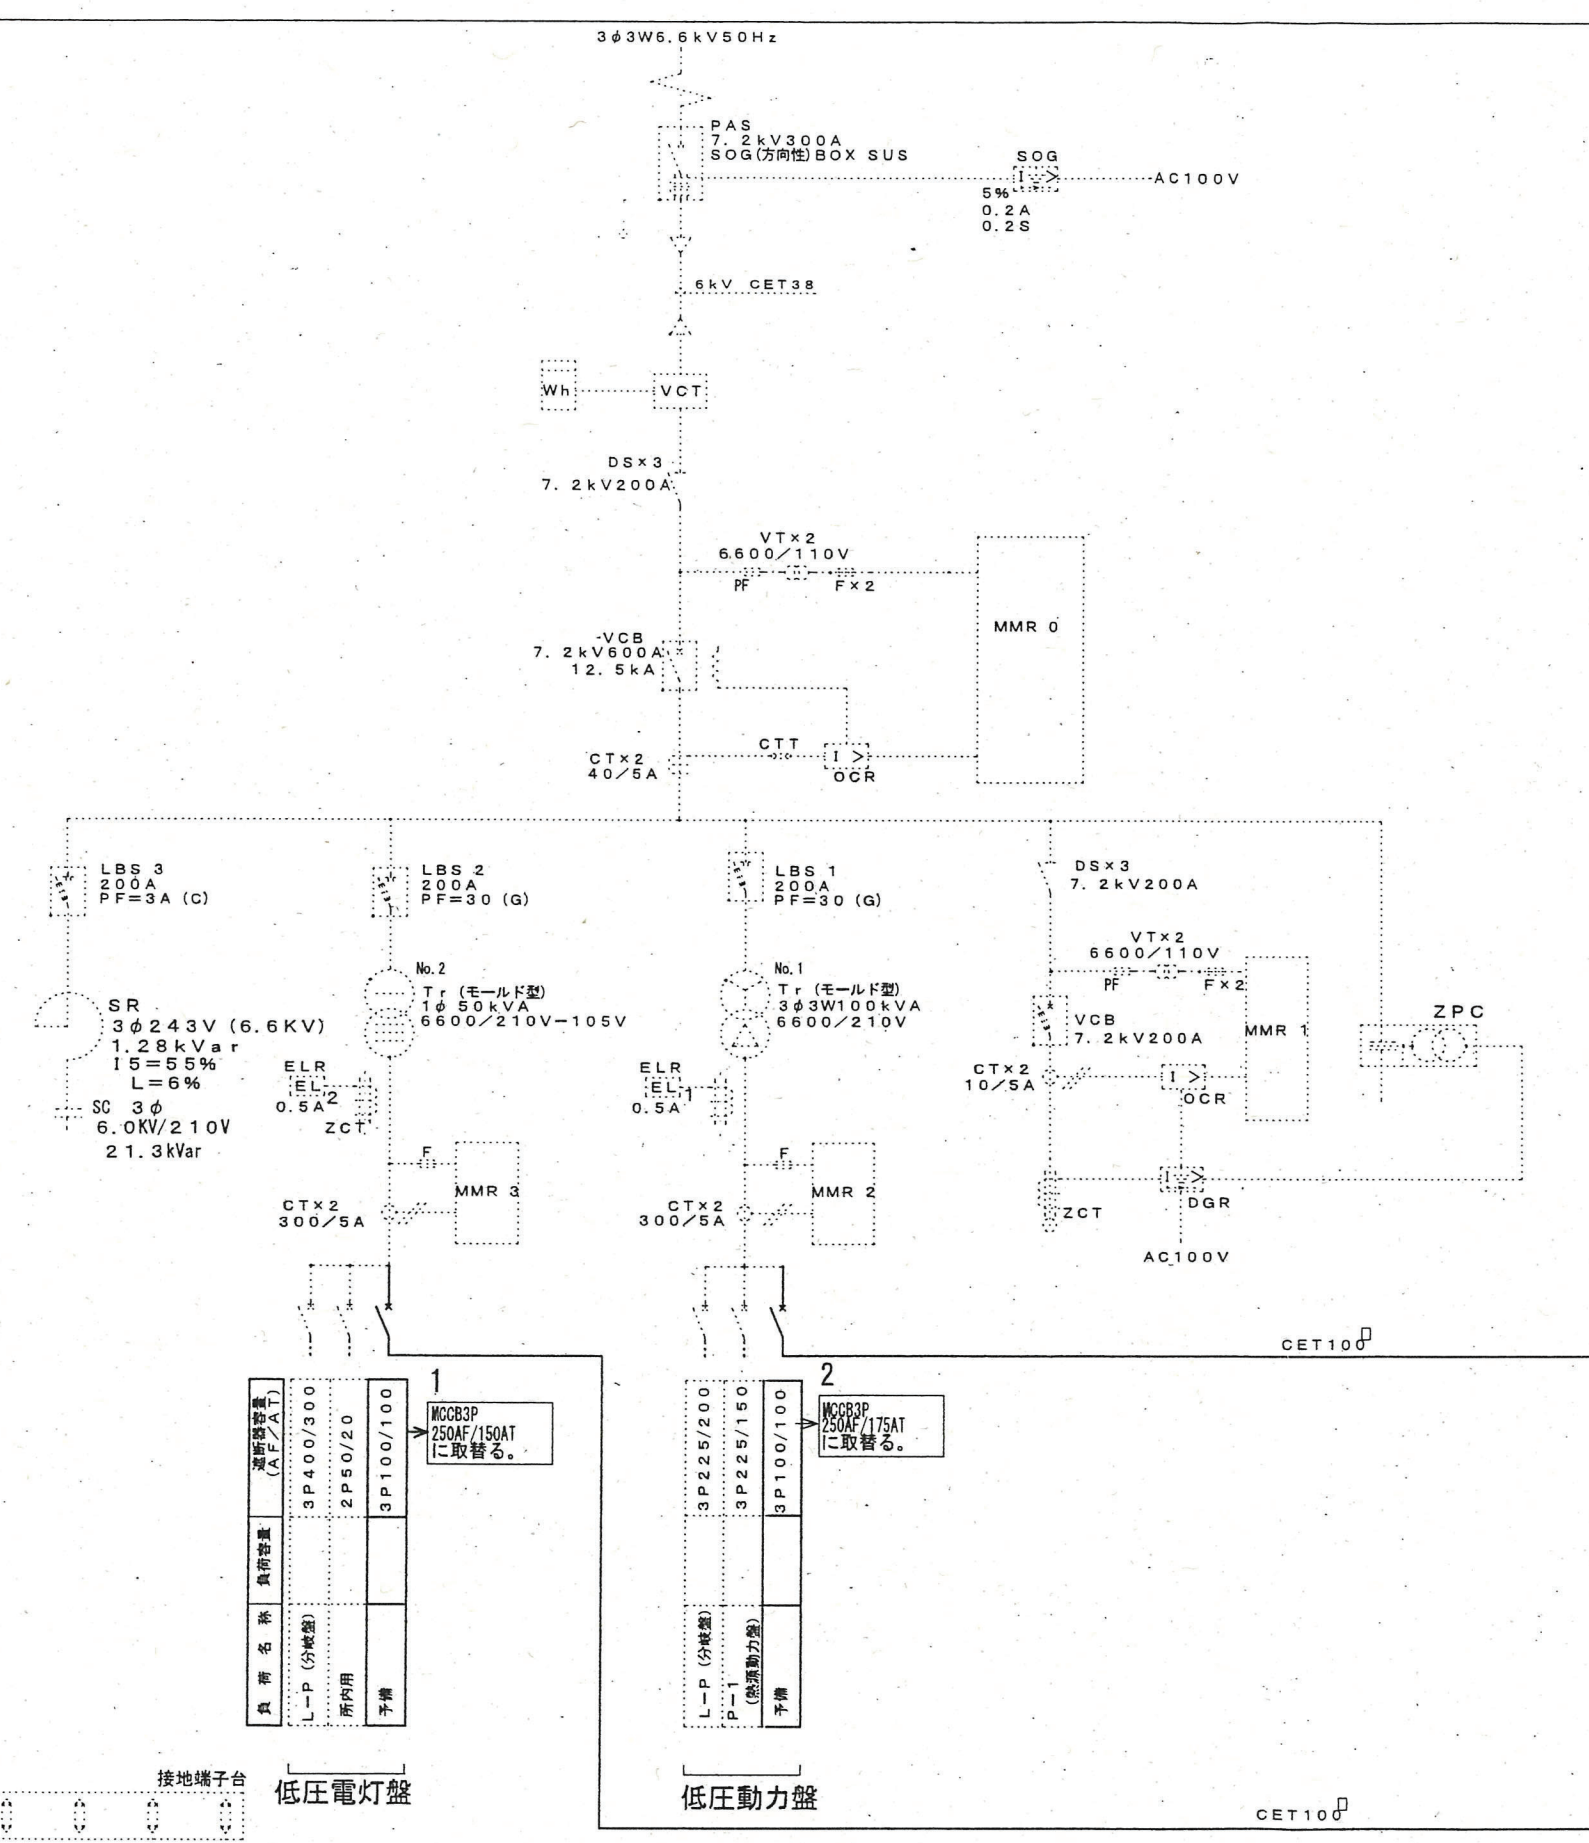


本館棟受変電設備単線結線図

今回工事 改修項目		備考
1	低圧電灯盤予備 MCCB3P100AF/100AT⇒ MCCB3P250AF/150ATへ交換。	盤面開口部改修含む
2	低圧動力盤予備 MCCB3P100AF/100AT⇒ MCCB3P250AF/175ATへ交換。	盤面開口部改修含む
3	第二変電室内 P-22 新設。	

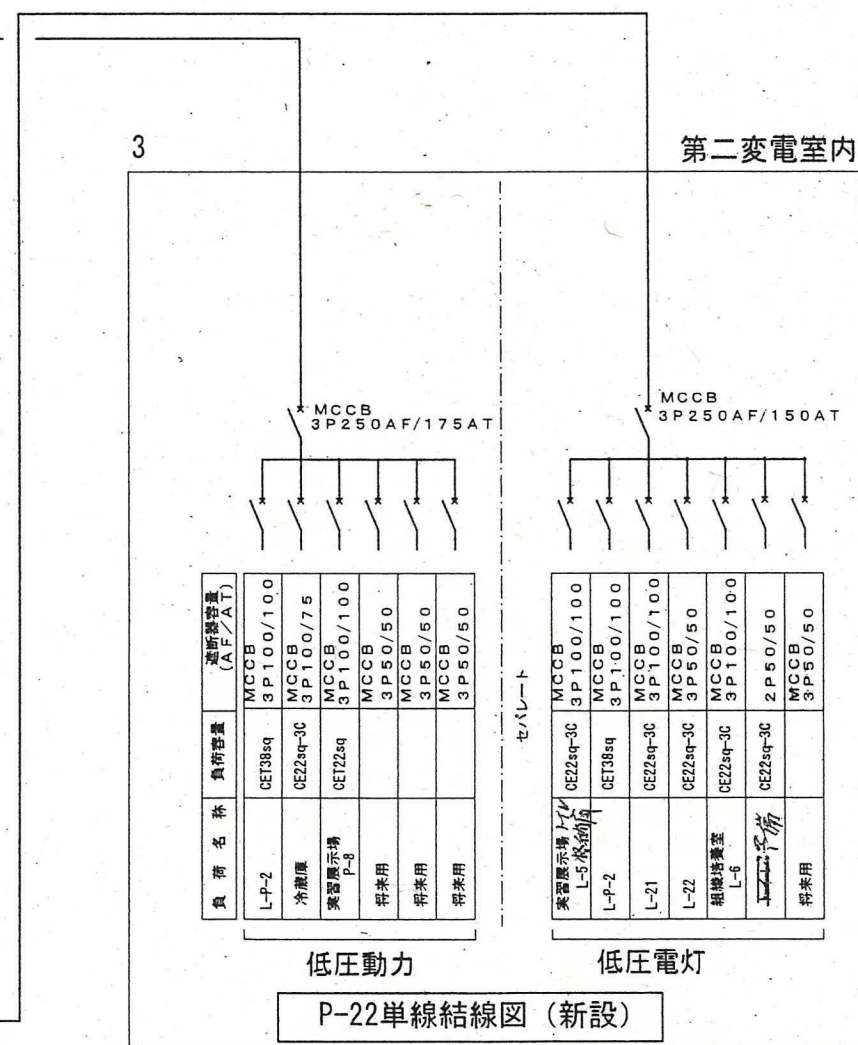

完成図

(環境活動支援センター)	
工事名	三ツ沢公園ほか1か所高圧受変電設備改良工事
図面名	単線結線図 (改修後)
作成年月	平成 29 年 3 月
縮尺	A1 : ー
図面番号	E-2-02

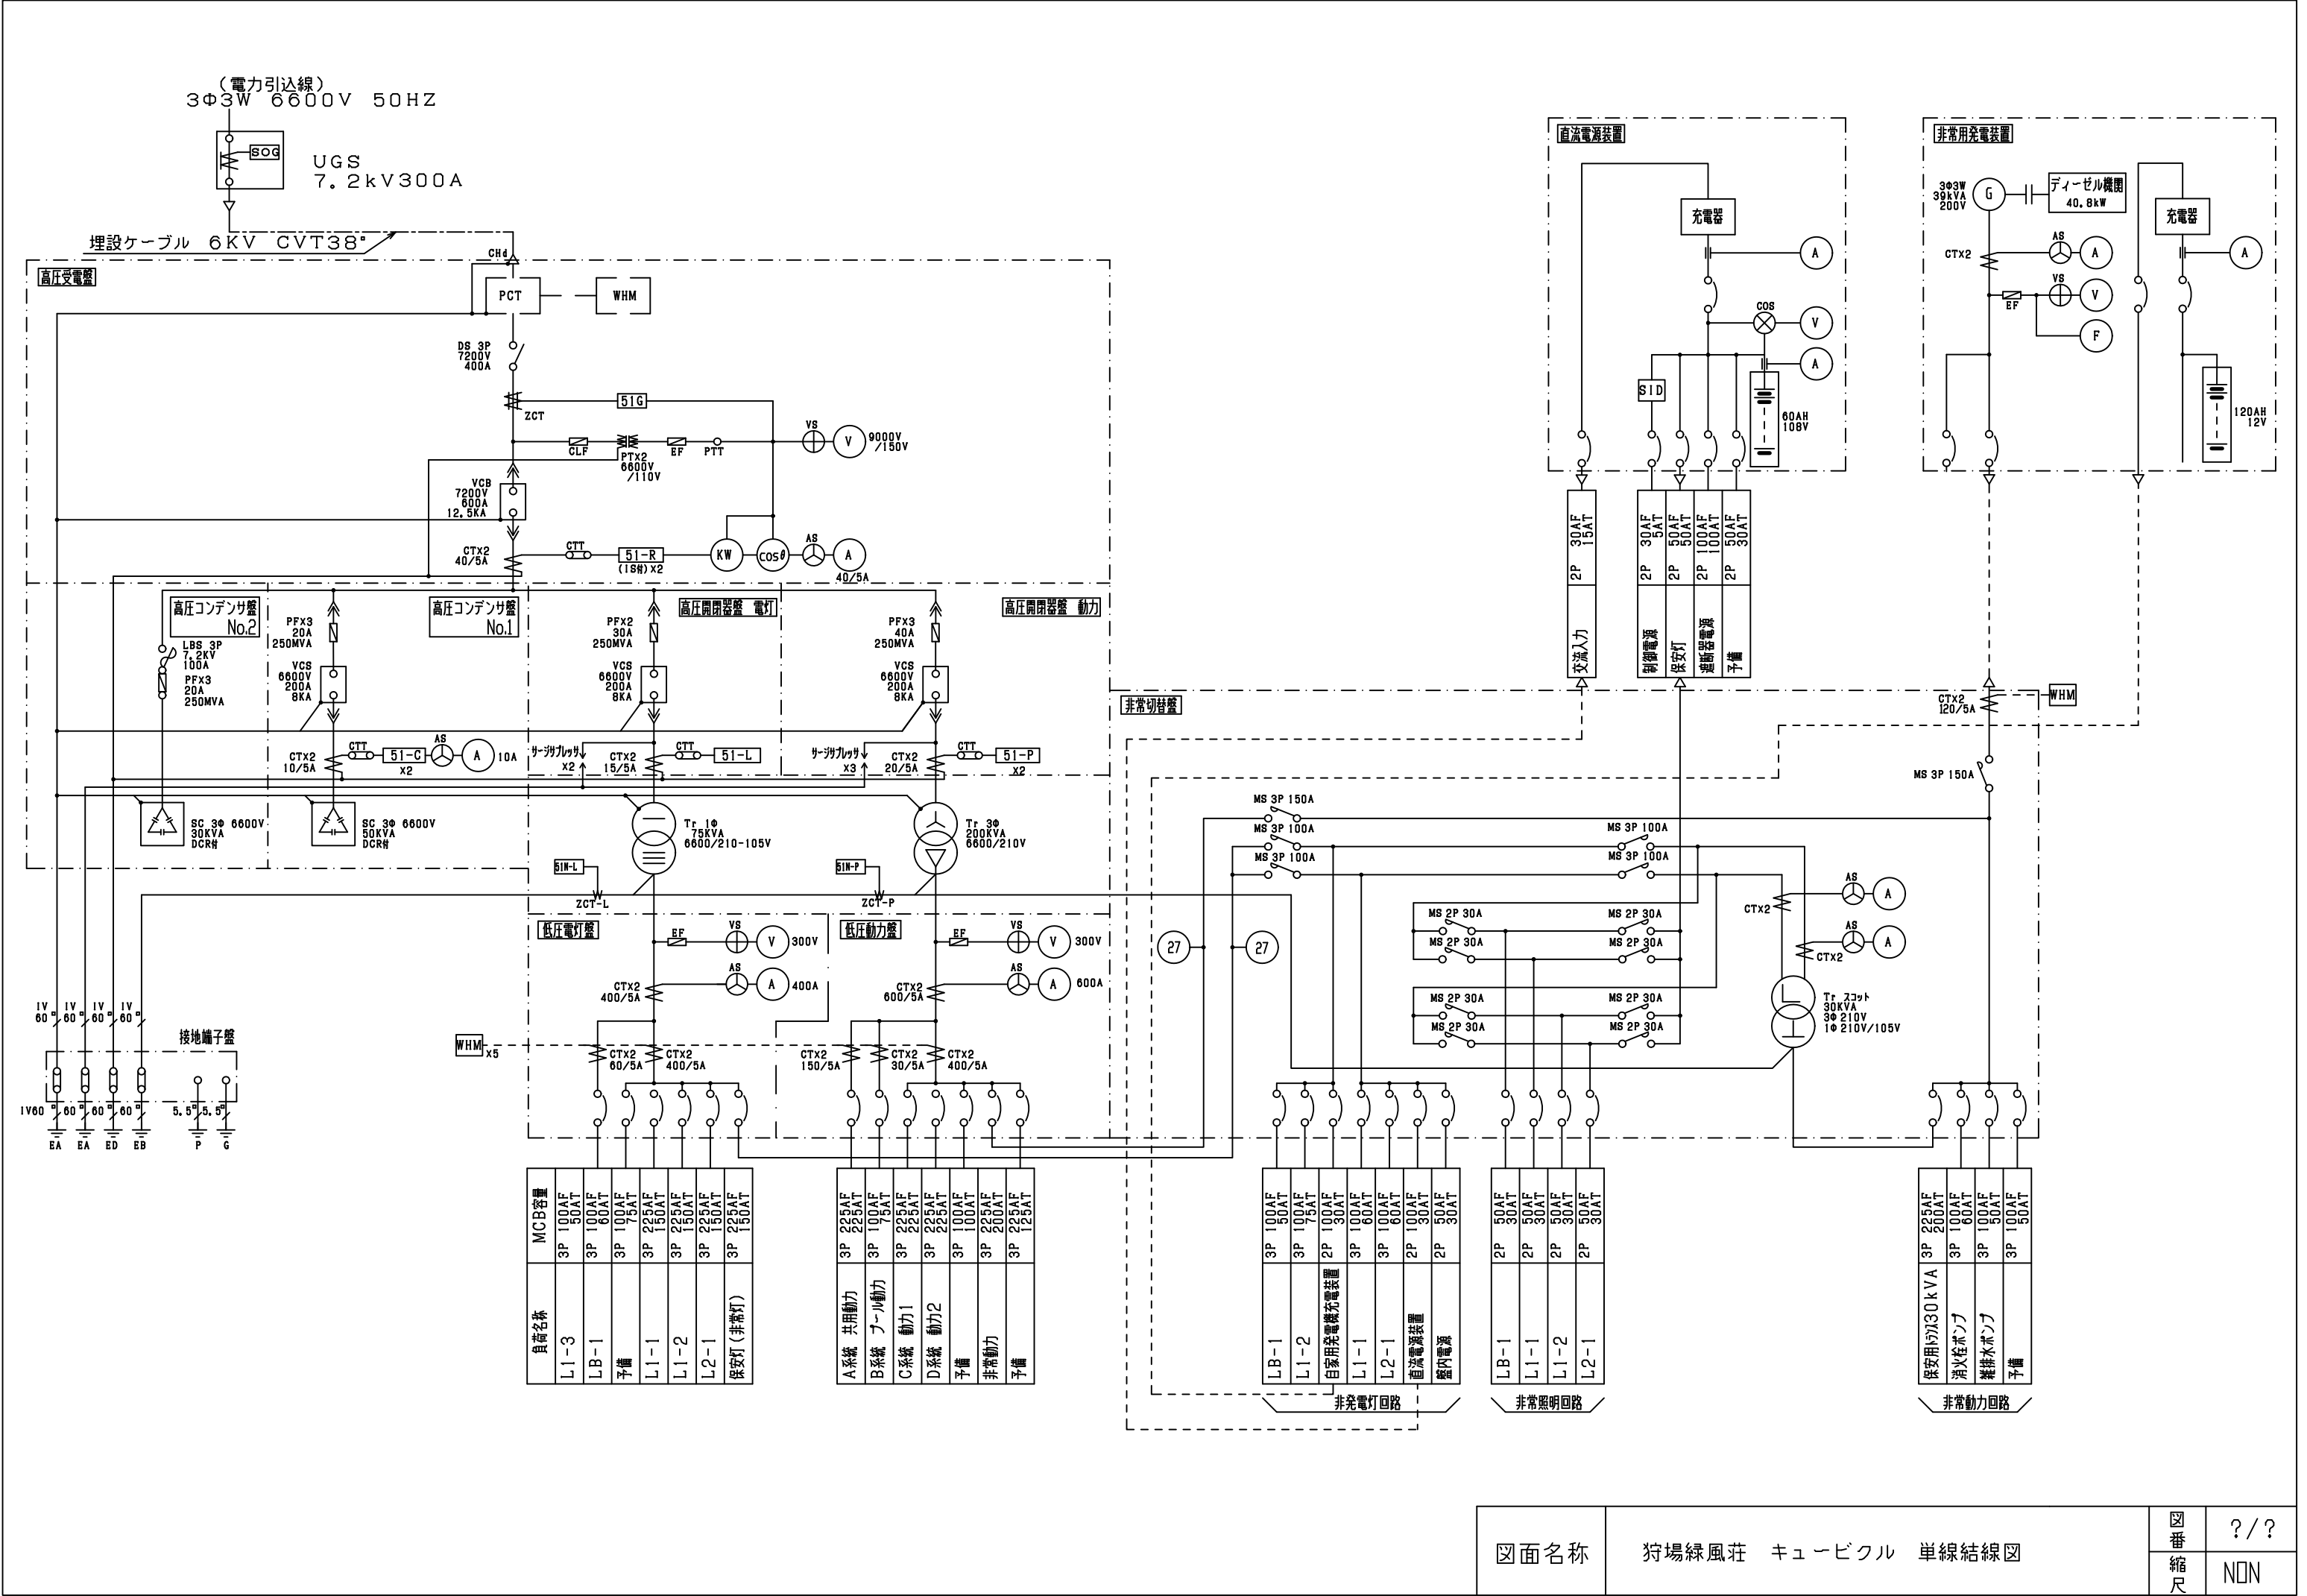

自営線整備範囲（想定）

保土ヶ谷工場から「環境活動支援センター」、「老人福祉センター狩場緑風荘」及び「保土ヶ谷プール」へ電力を自営線にて供給する

