

S 2 10 20

狩場緑風荘 電気室図面

# 新保工場余熱利用施設建設工事

老人福祉センター

竣工図

図面リスト


図番	図名	R 度	備考	図番	図名	R 度	備考
E - 1	B1F 土間配管図	1/30		E - 16	2F 電灯コンセント関係配線図	1/30	
E - 2	B1F 土間配管図	1/30		E - 17	2F 弱電関係配線図	1/30	
E - 3	B1F 平面図	1/30		E - 18	M2F 機械室 温室配線図	1/30 1/100	
E - 4	B1F 平面図	1/30		E - 19	B1F ホール 電灯 火報 配線図	1/30	
E - 5	1F 幹線 動力平面図 (その1)	1/30		E - 20	共同溝内配線図	1/30 1/100	
E - 6	1F 幹線 動力平面図 (その2)	1/30		E - 21	外溝図	1/200	
E - 7	1F 幹線 動力平面図 (その3)	1/30		E - 22	正面池 循環ポンプ 平面図	1/30	
E - 8	1F 電灯コンセント配線図	1/30		E - 23	浴室 水銀灯 平面図	1/5 1/10 1/30	
E - 9	1F 電灯コンセント配線図	1/30		E - 24	外溝図 (テラス池回り)	1/60	
E - 10	1F 電灯コンセント配線図	1/30					
E - 11	1F 電灯コンセント配線図	1/30					
E - 12	1F 弱電関係配線図	1/30					
E - 13	1F 弱電関係配線図	1/30					
E - 14	1F 弱電関係配線図	1/30					
E - 15	1F 弱電関係配線図	1/30					

新保工場余熱利用施設  
建設工事 (電気設備工事)  
老人福祉センター 最終

E-01




Hand Line

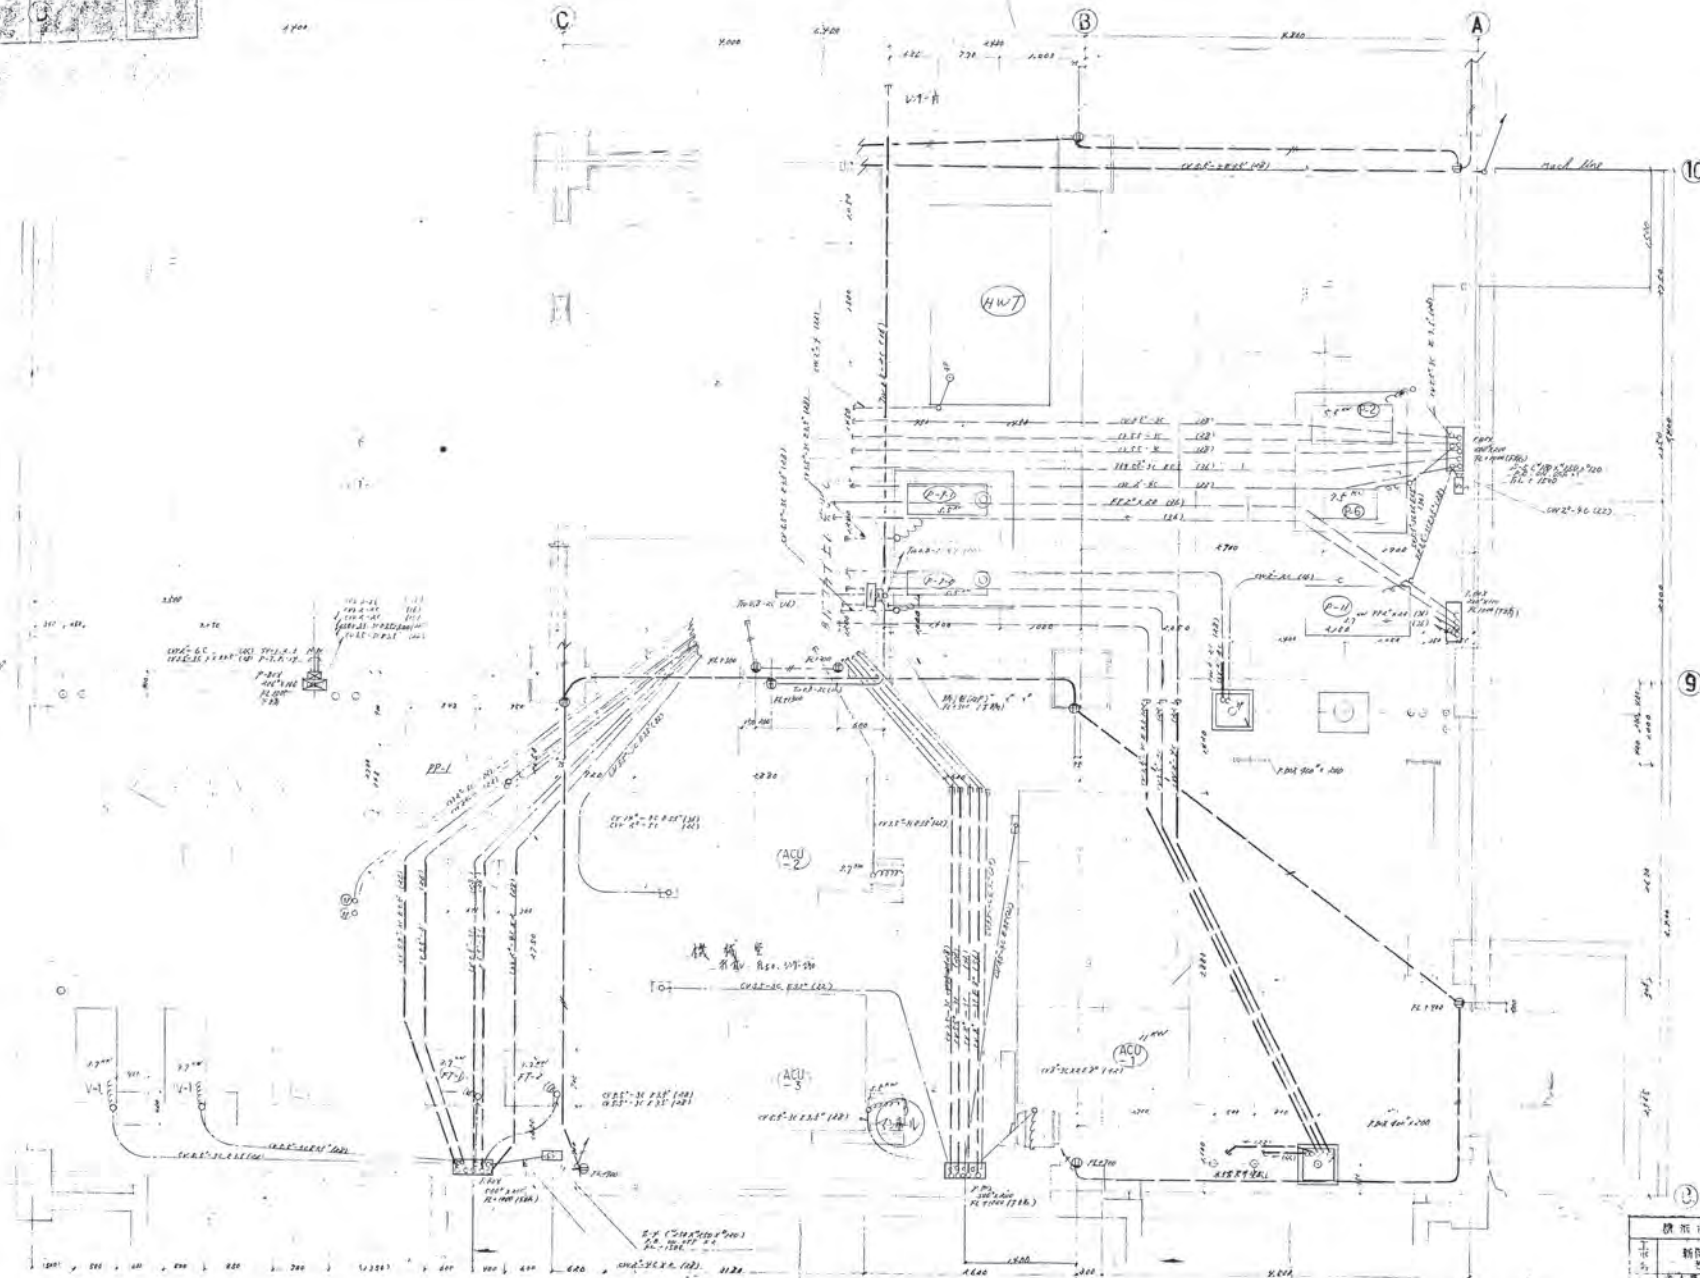







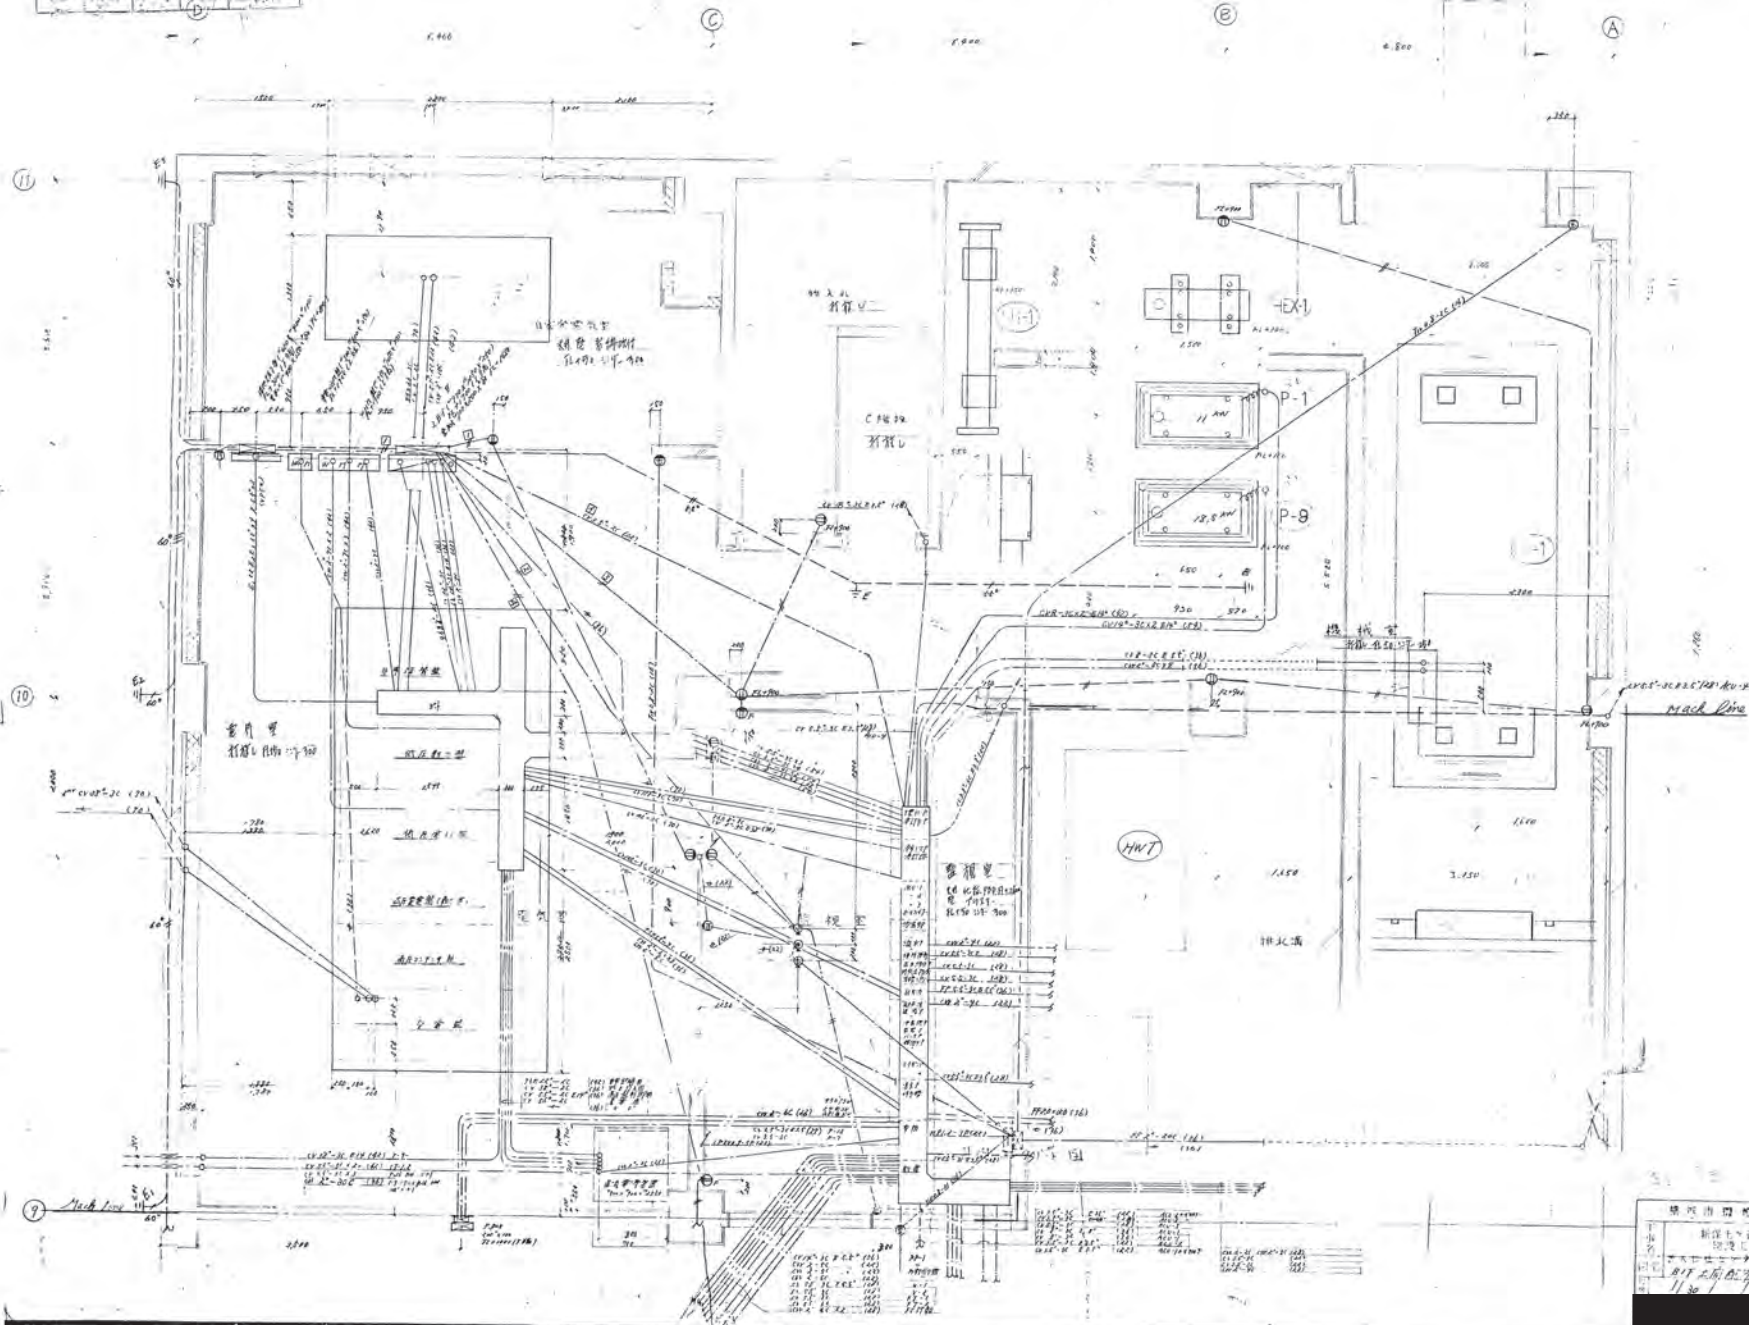



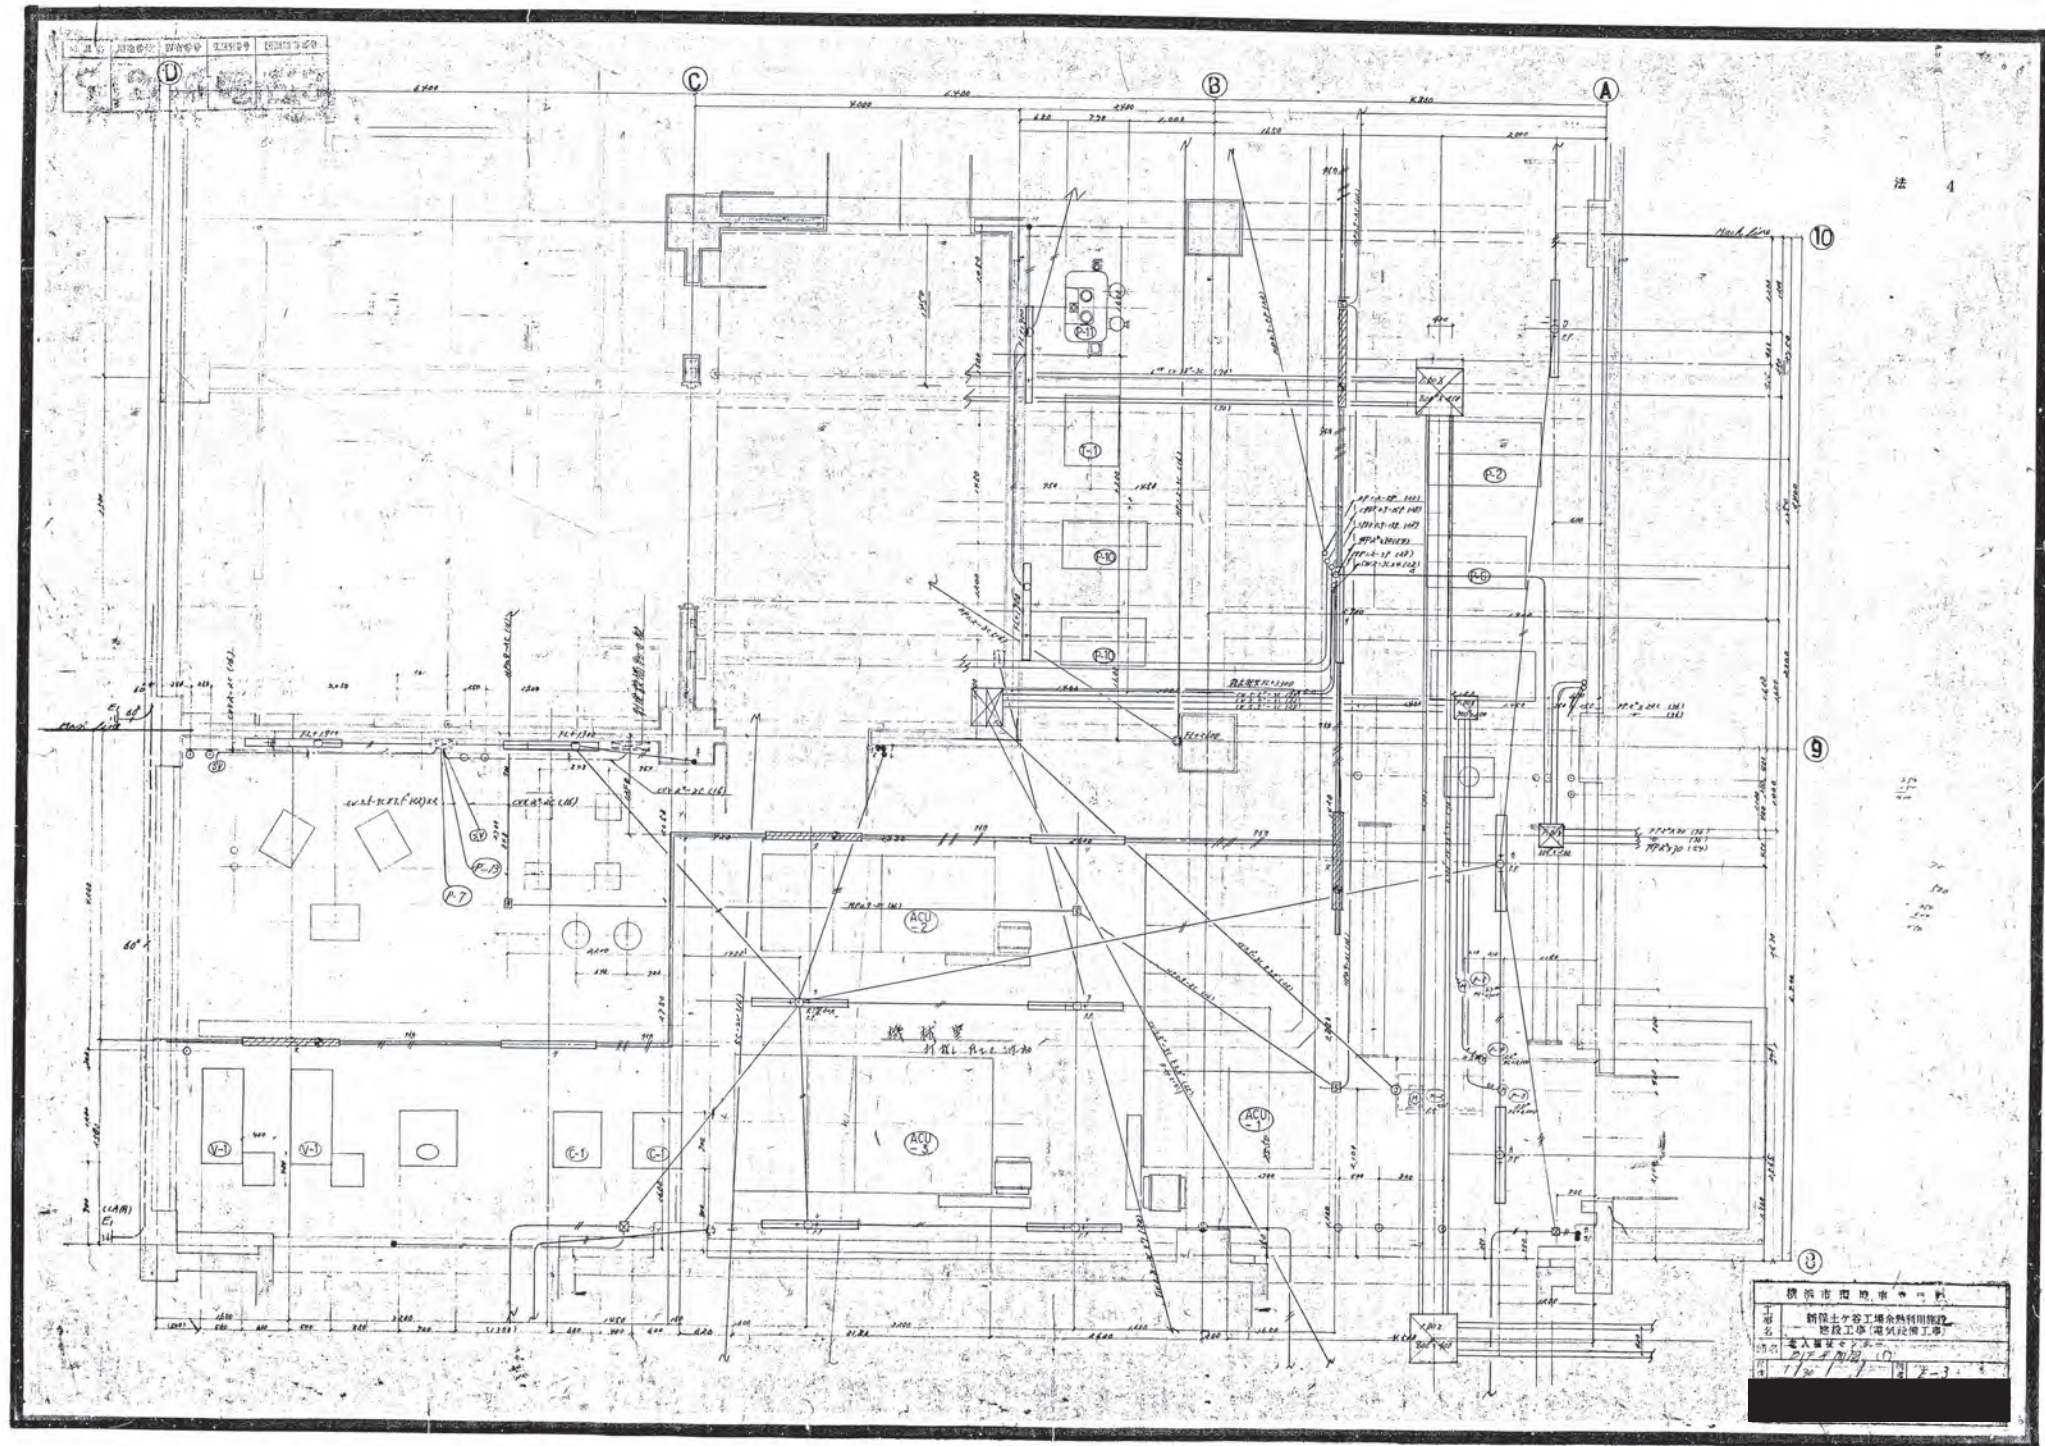





①	100
---	---

[illegible]


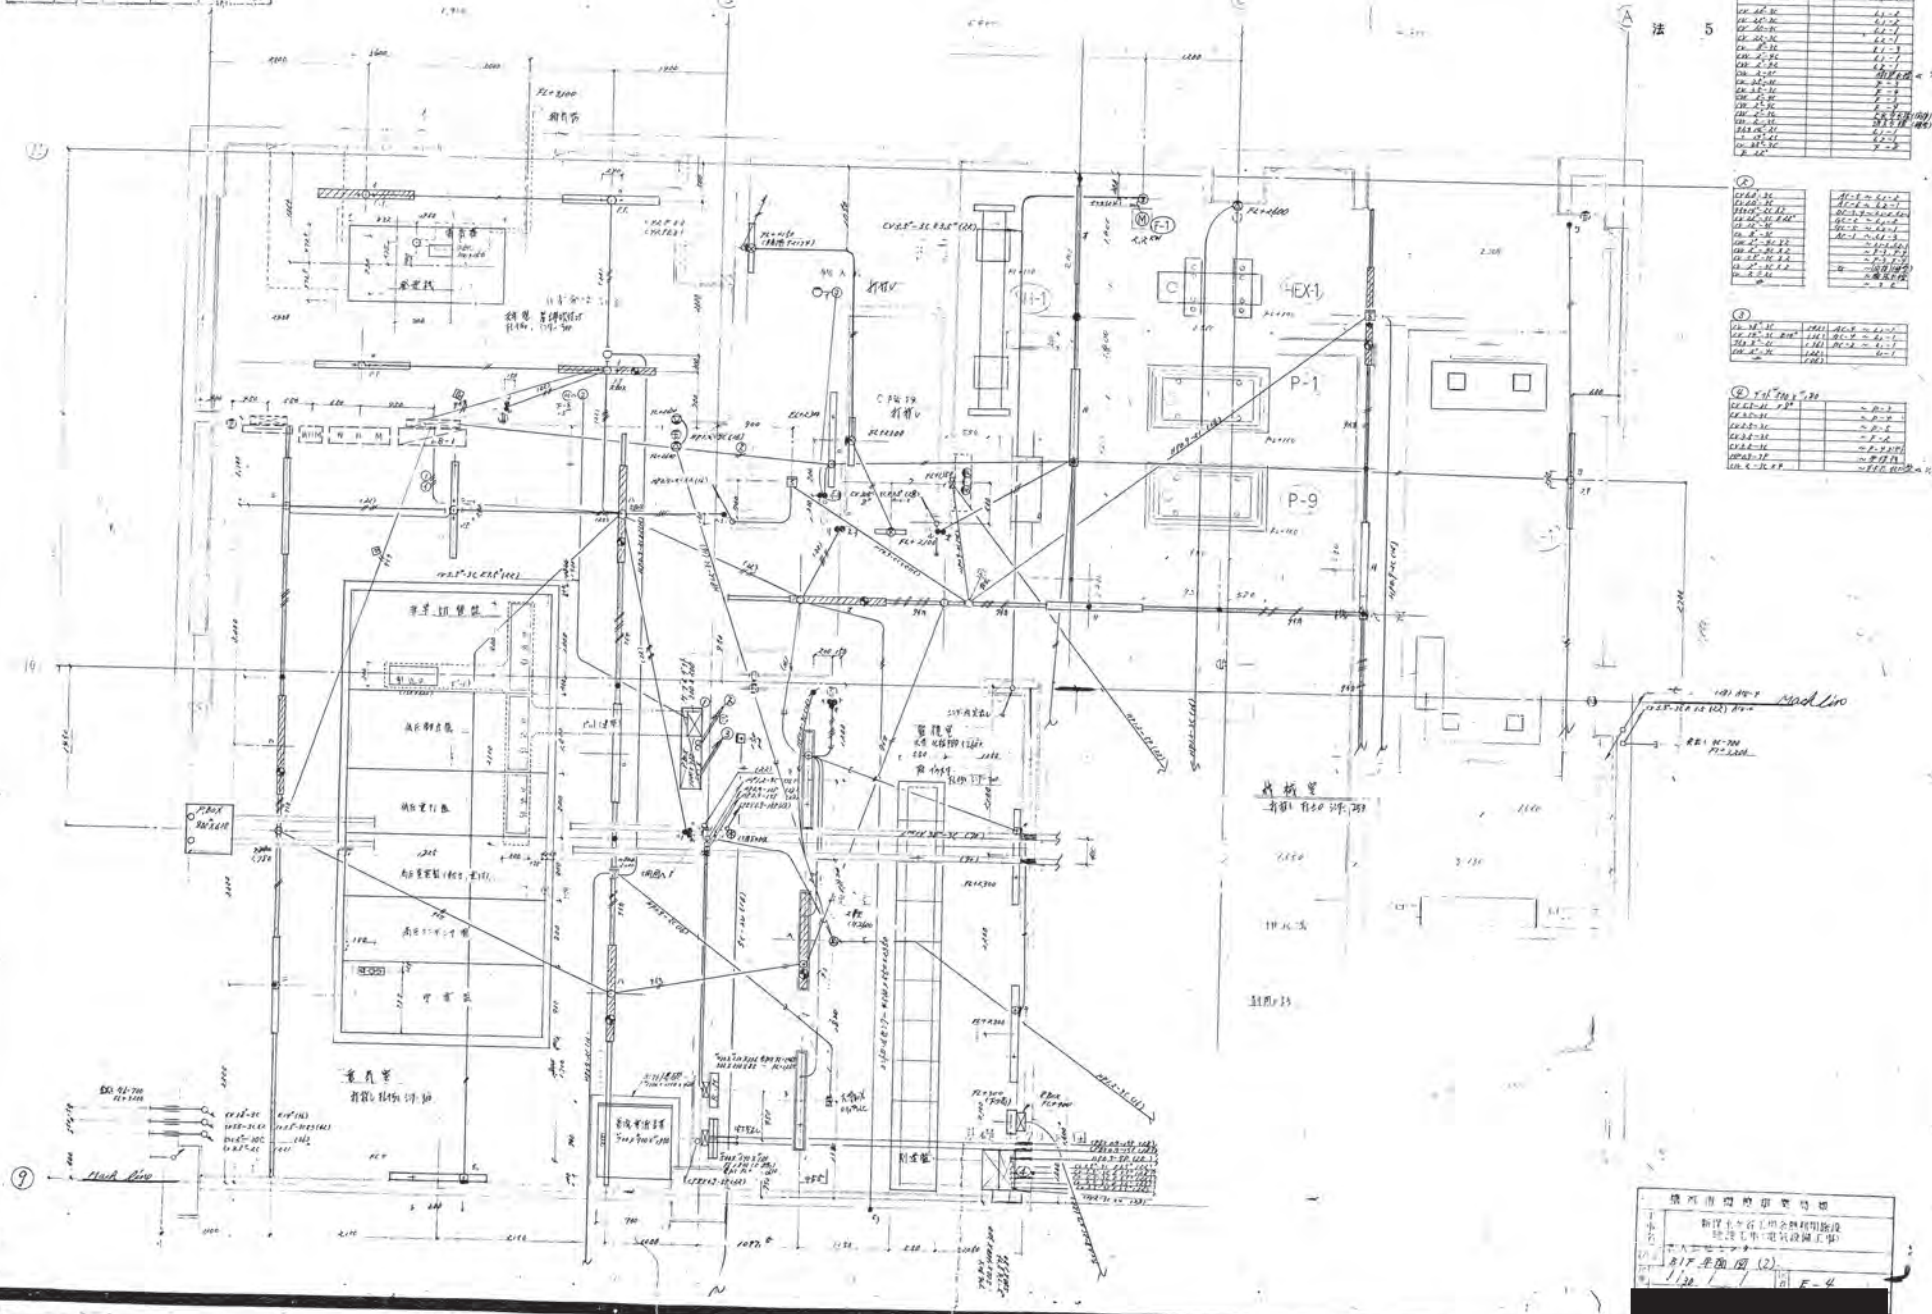[illegible]

















图例	1	2	3	100
----	---	---	---	---	---	---	---	---	---	----	----	-----

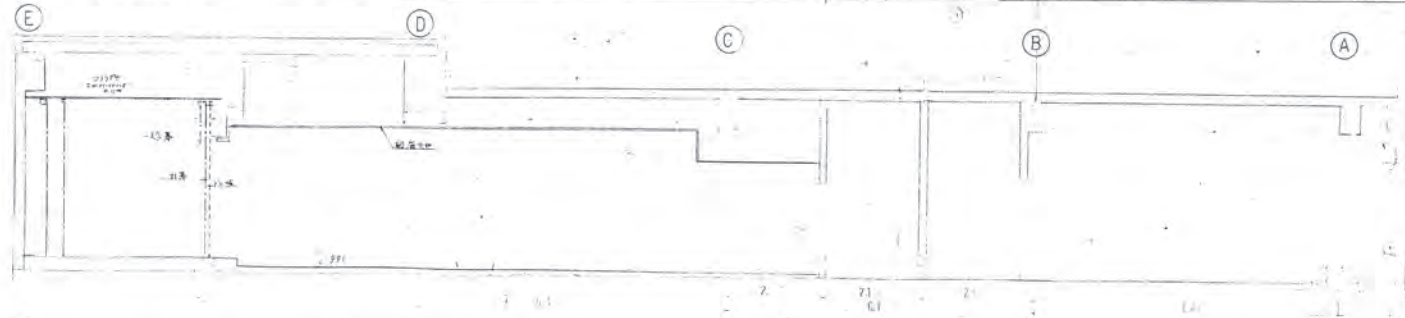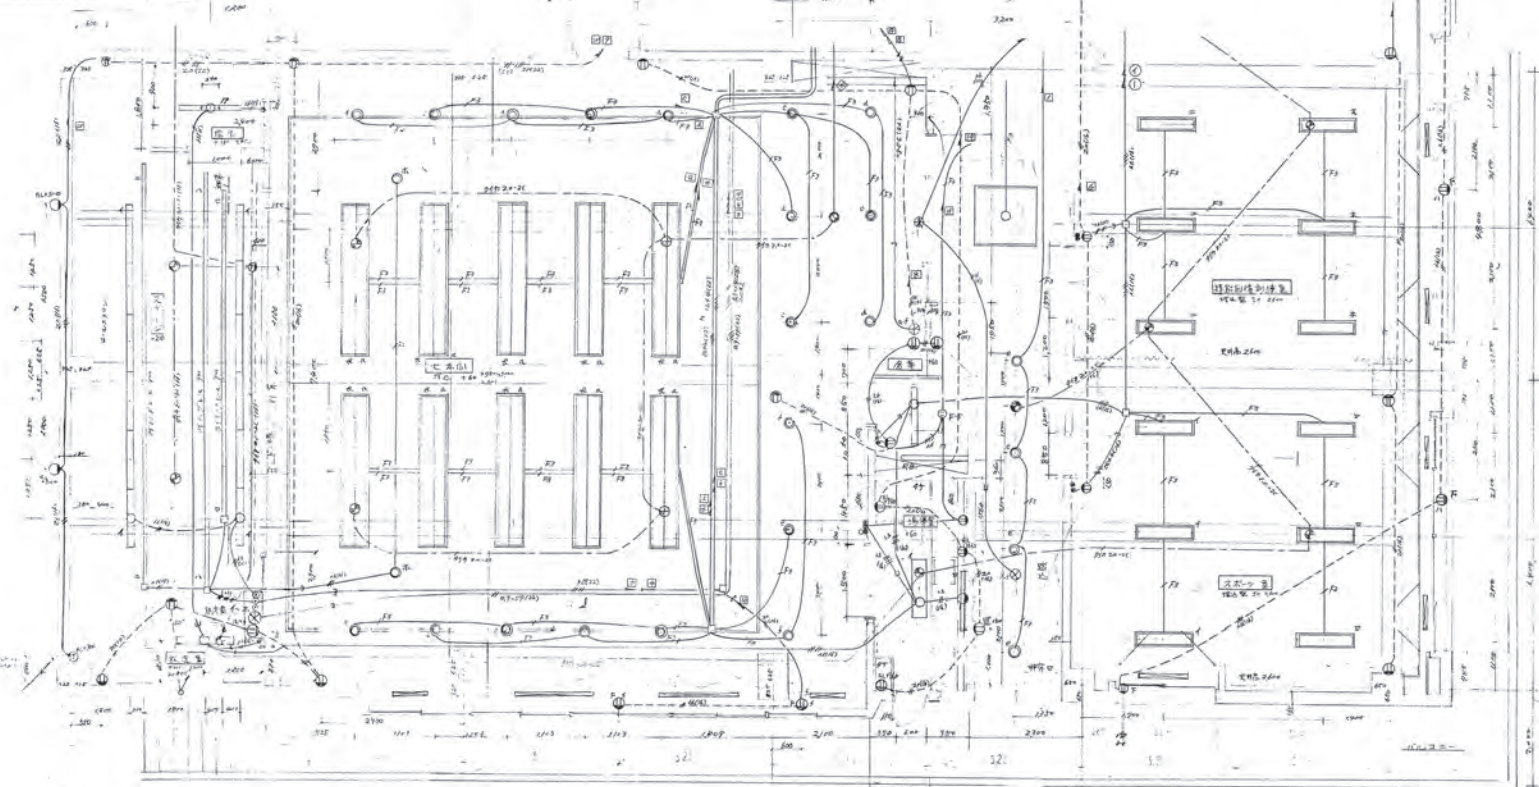


				

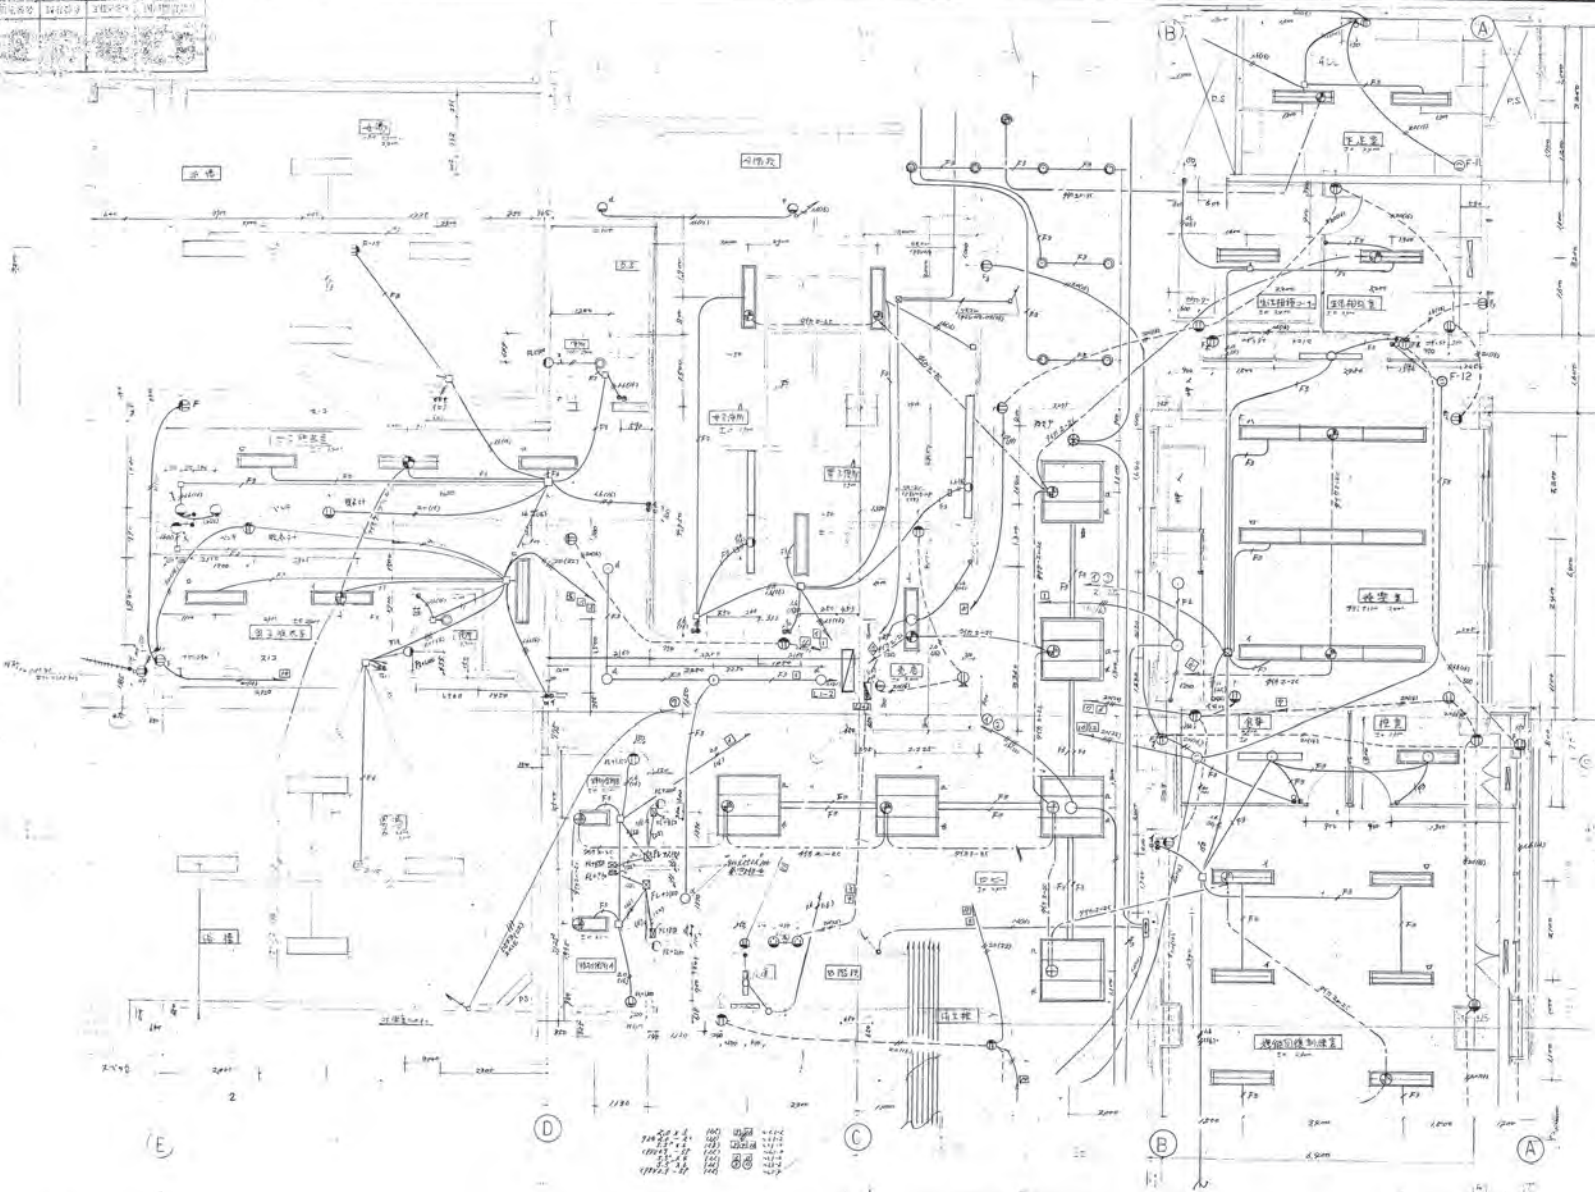






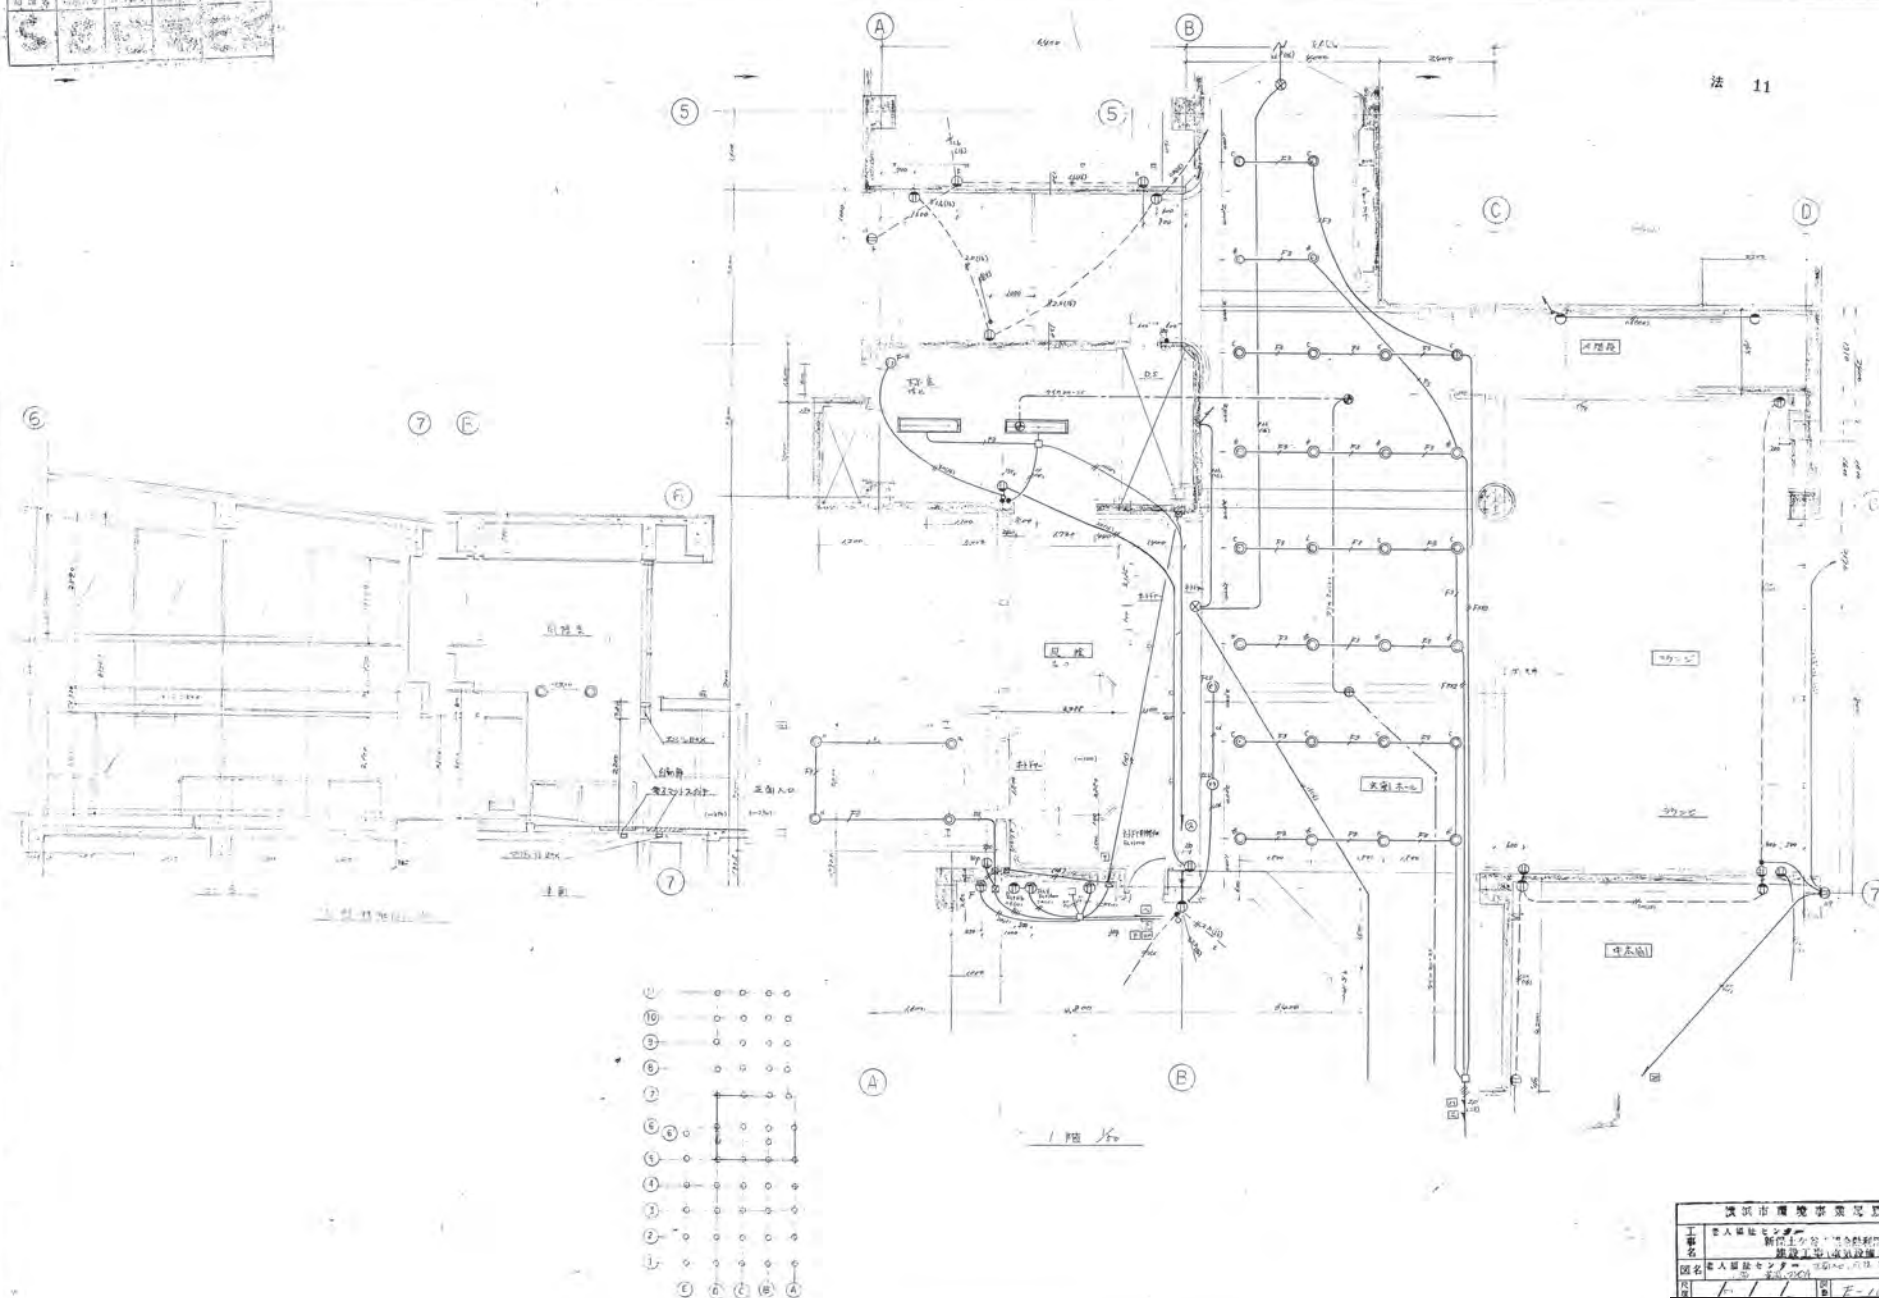

図尺	1/1	図番	E-10





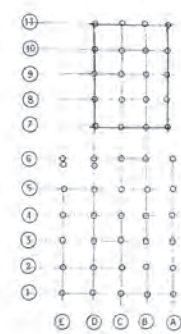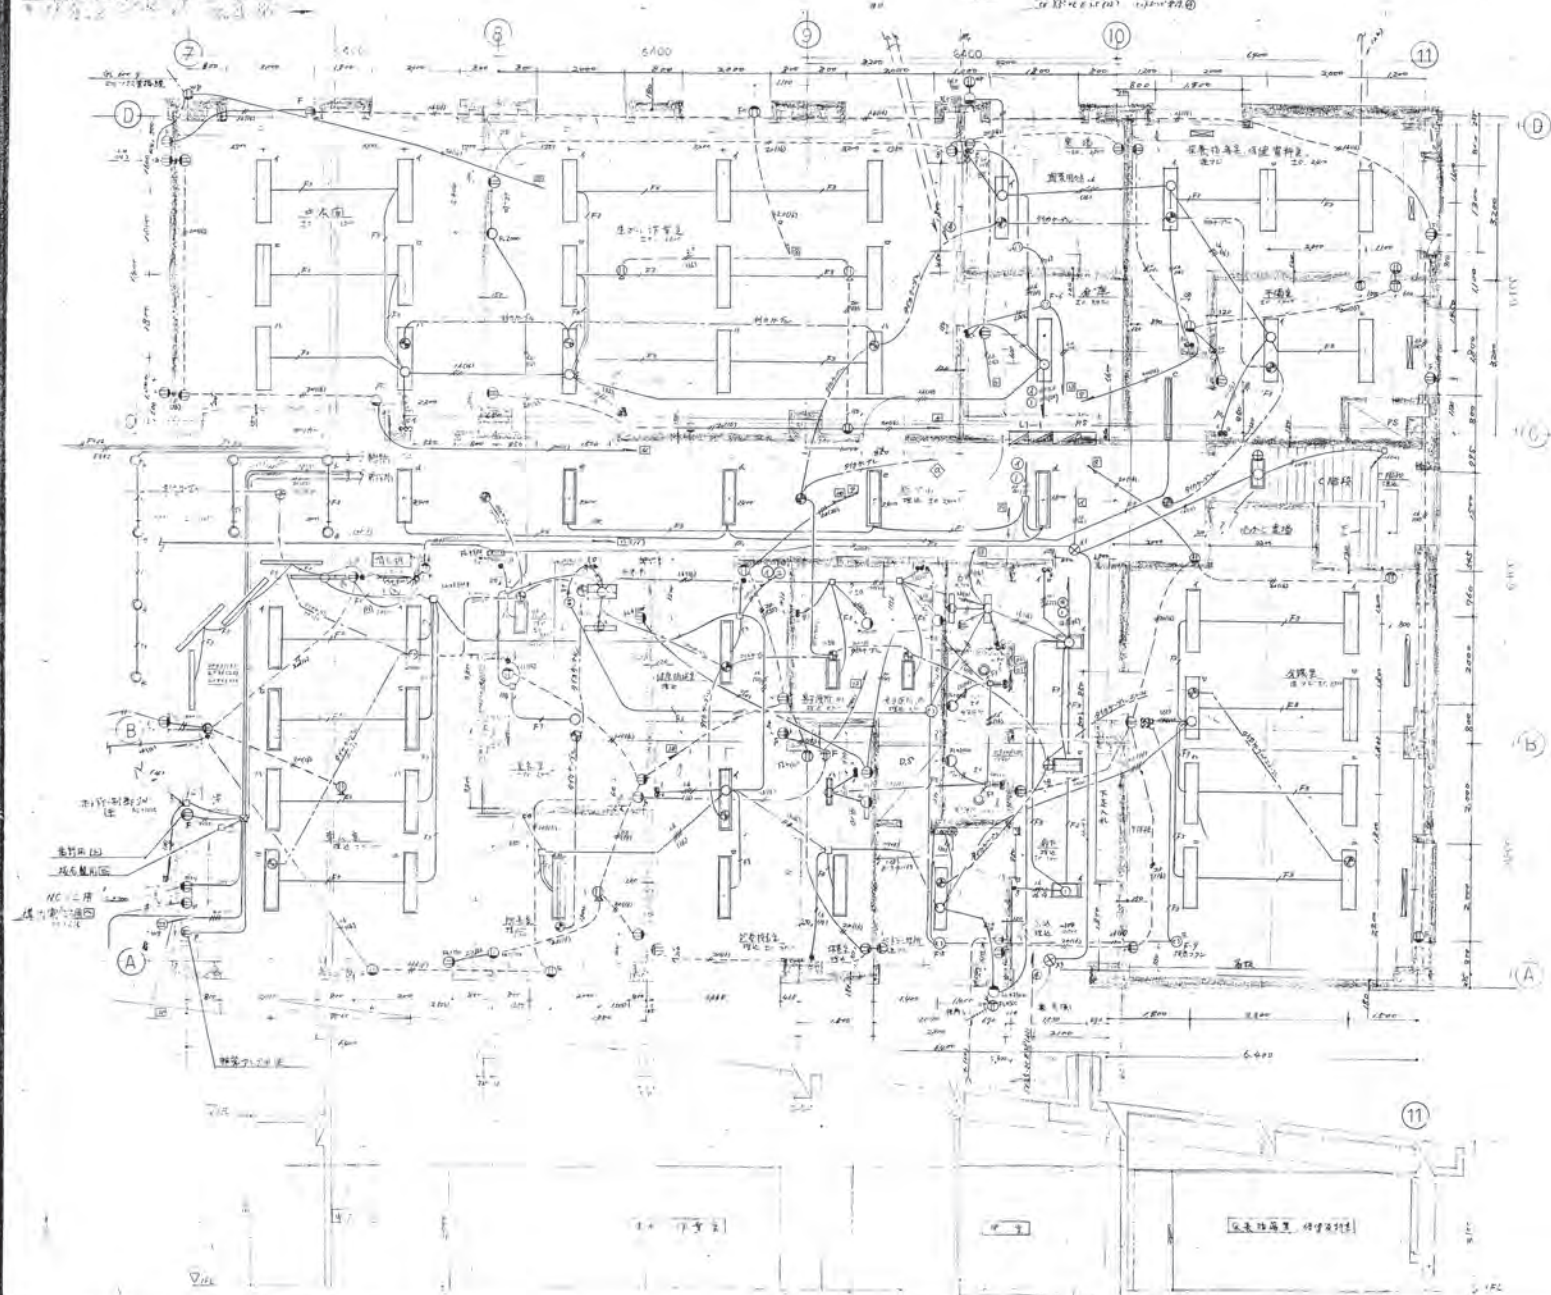





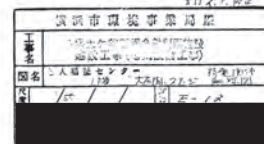




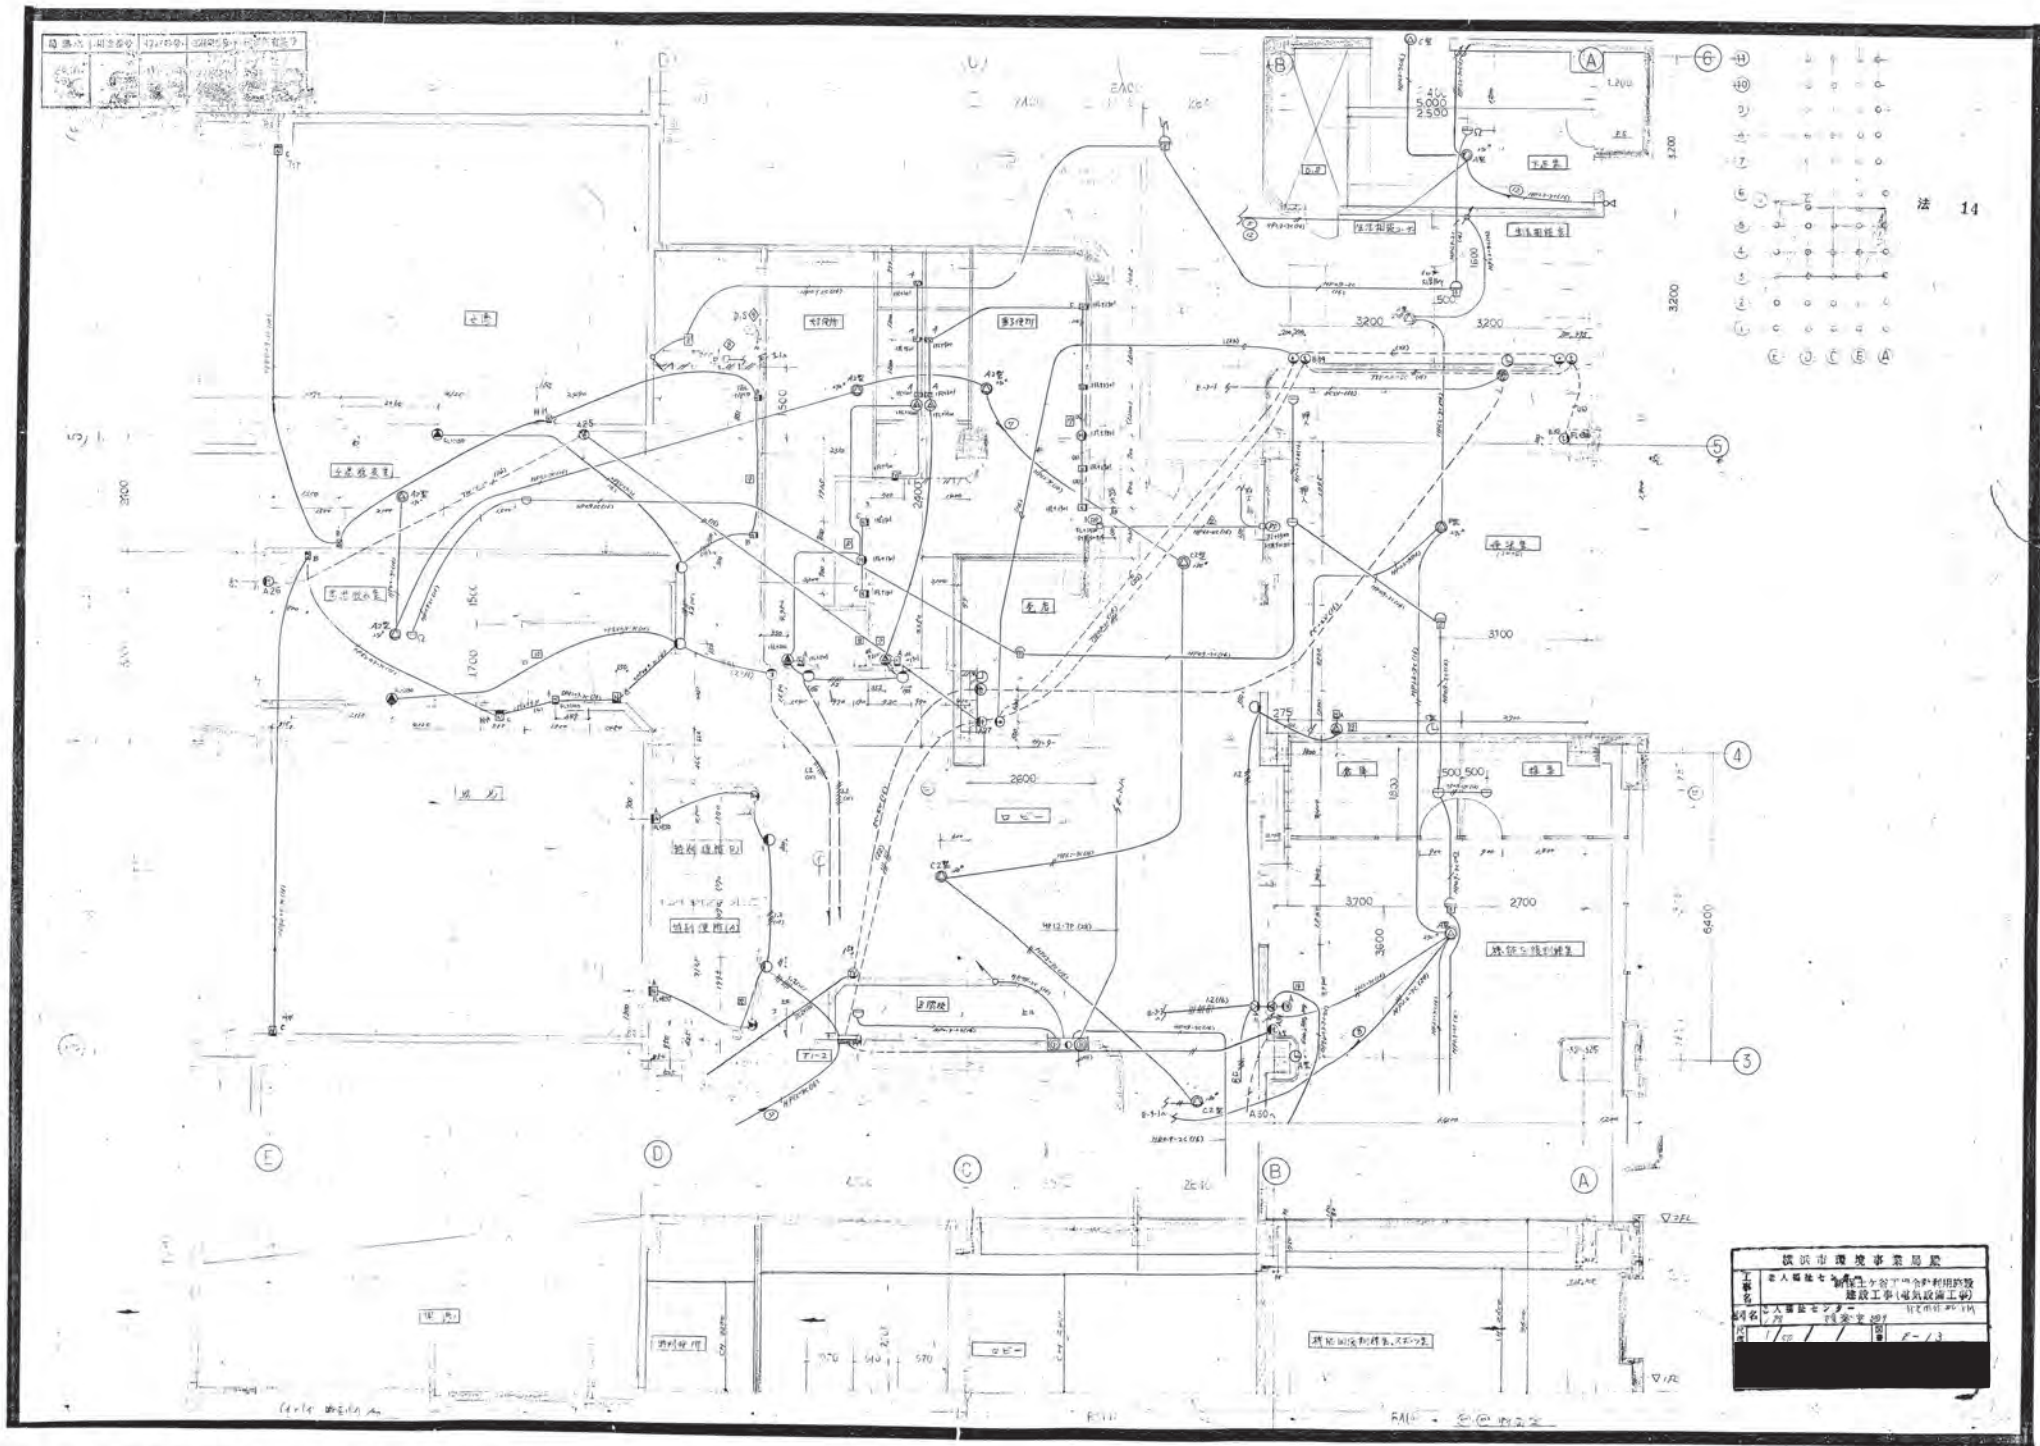






法 15


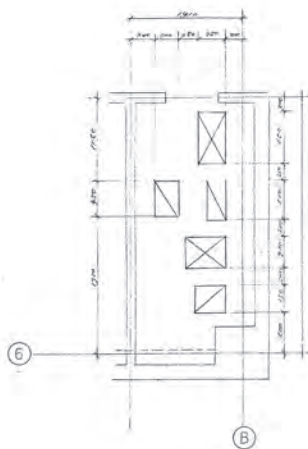



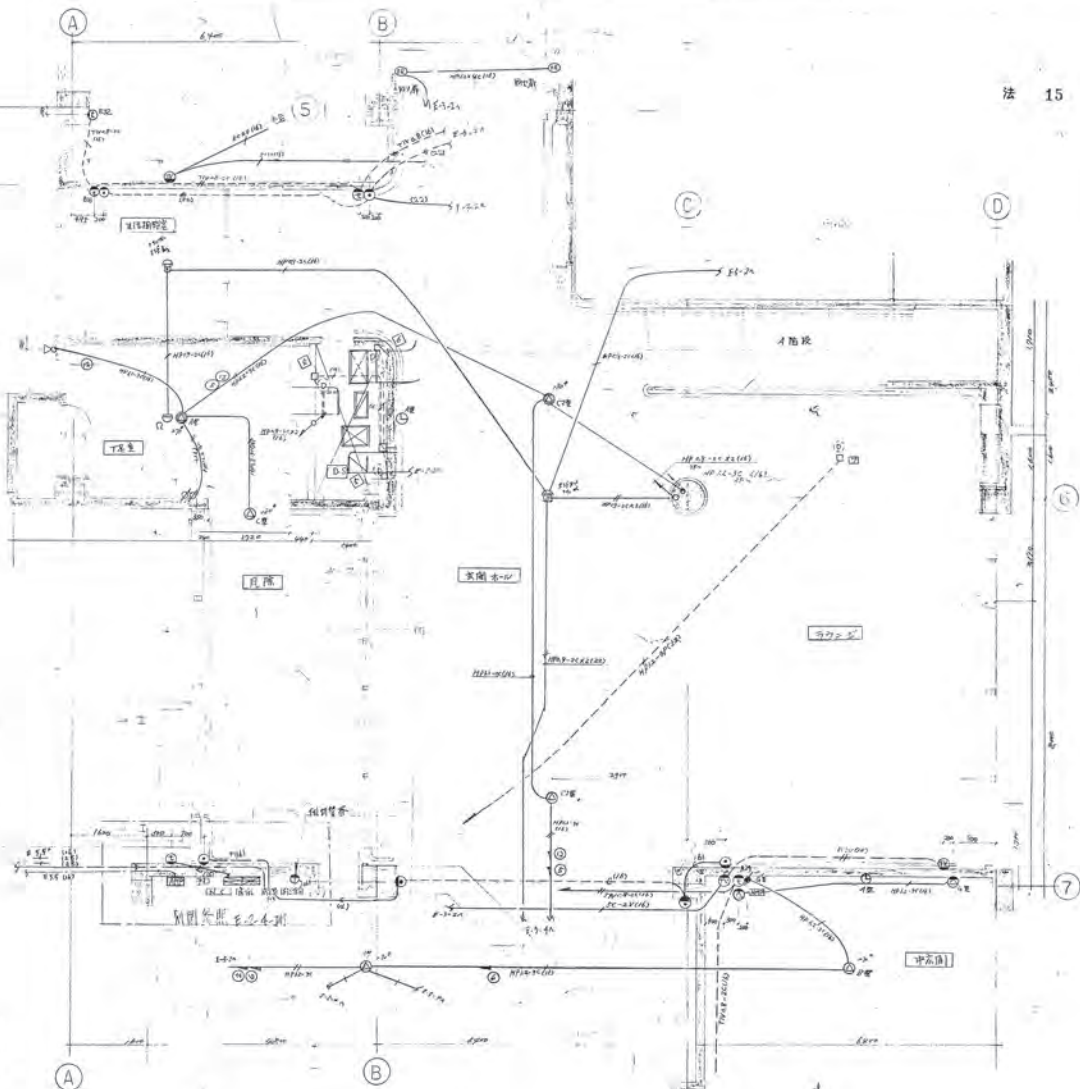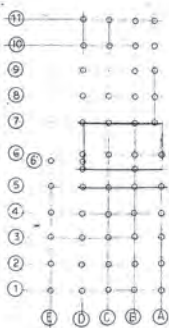



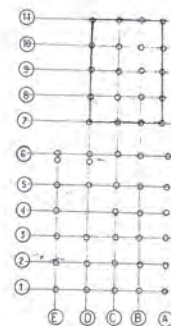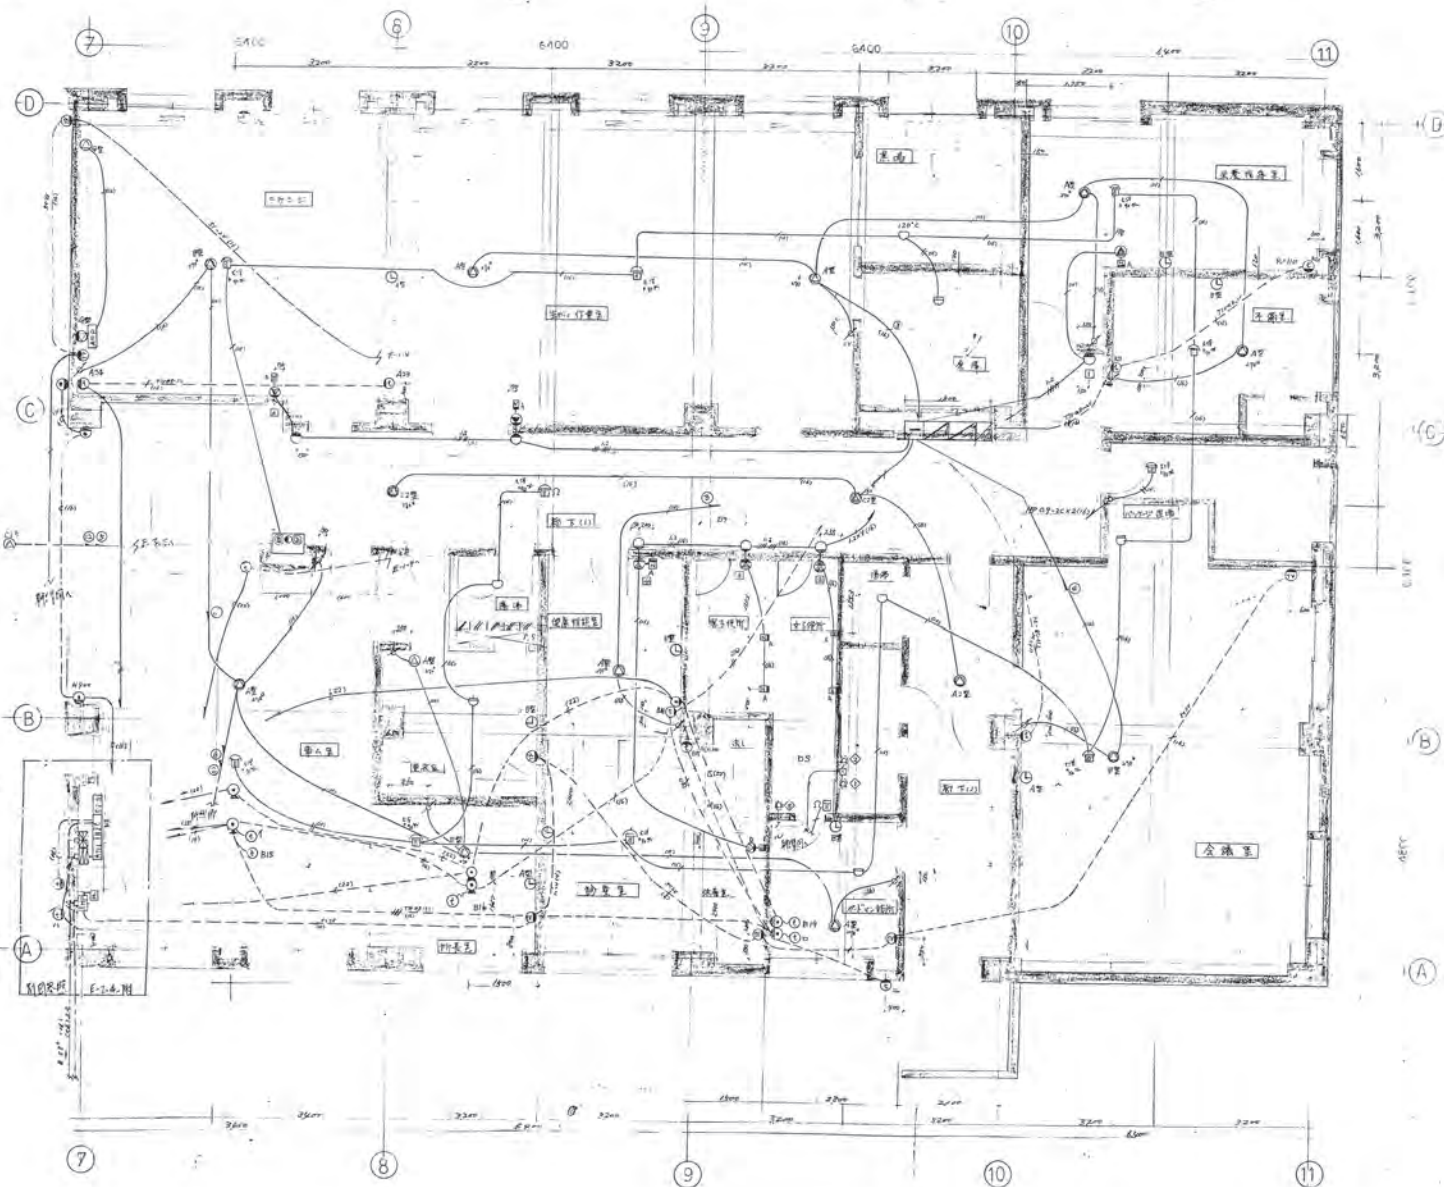


[illegible]




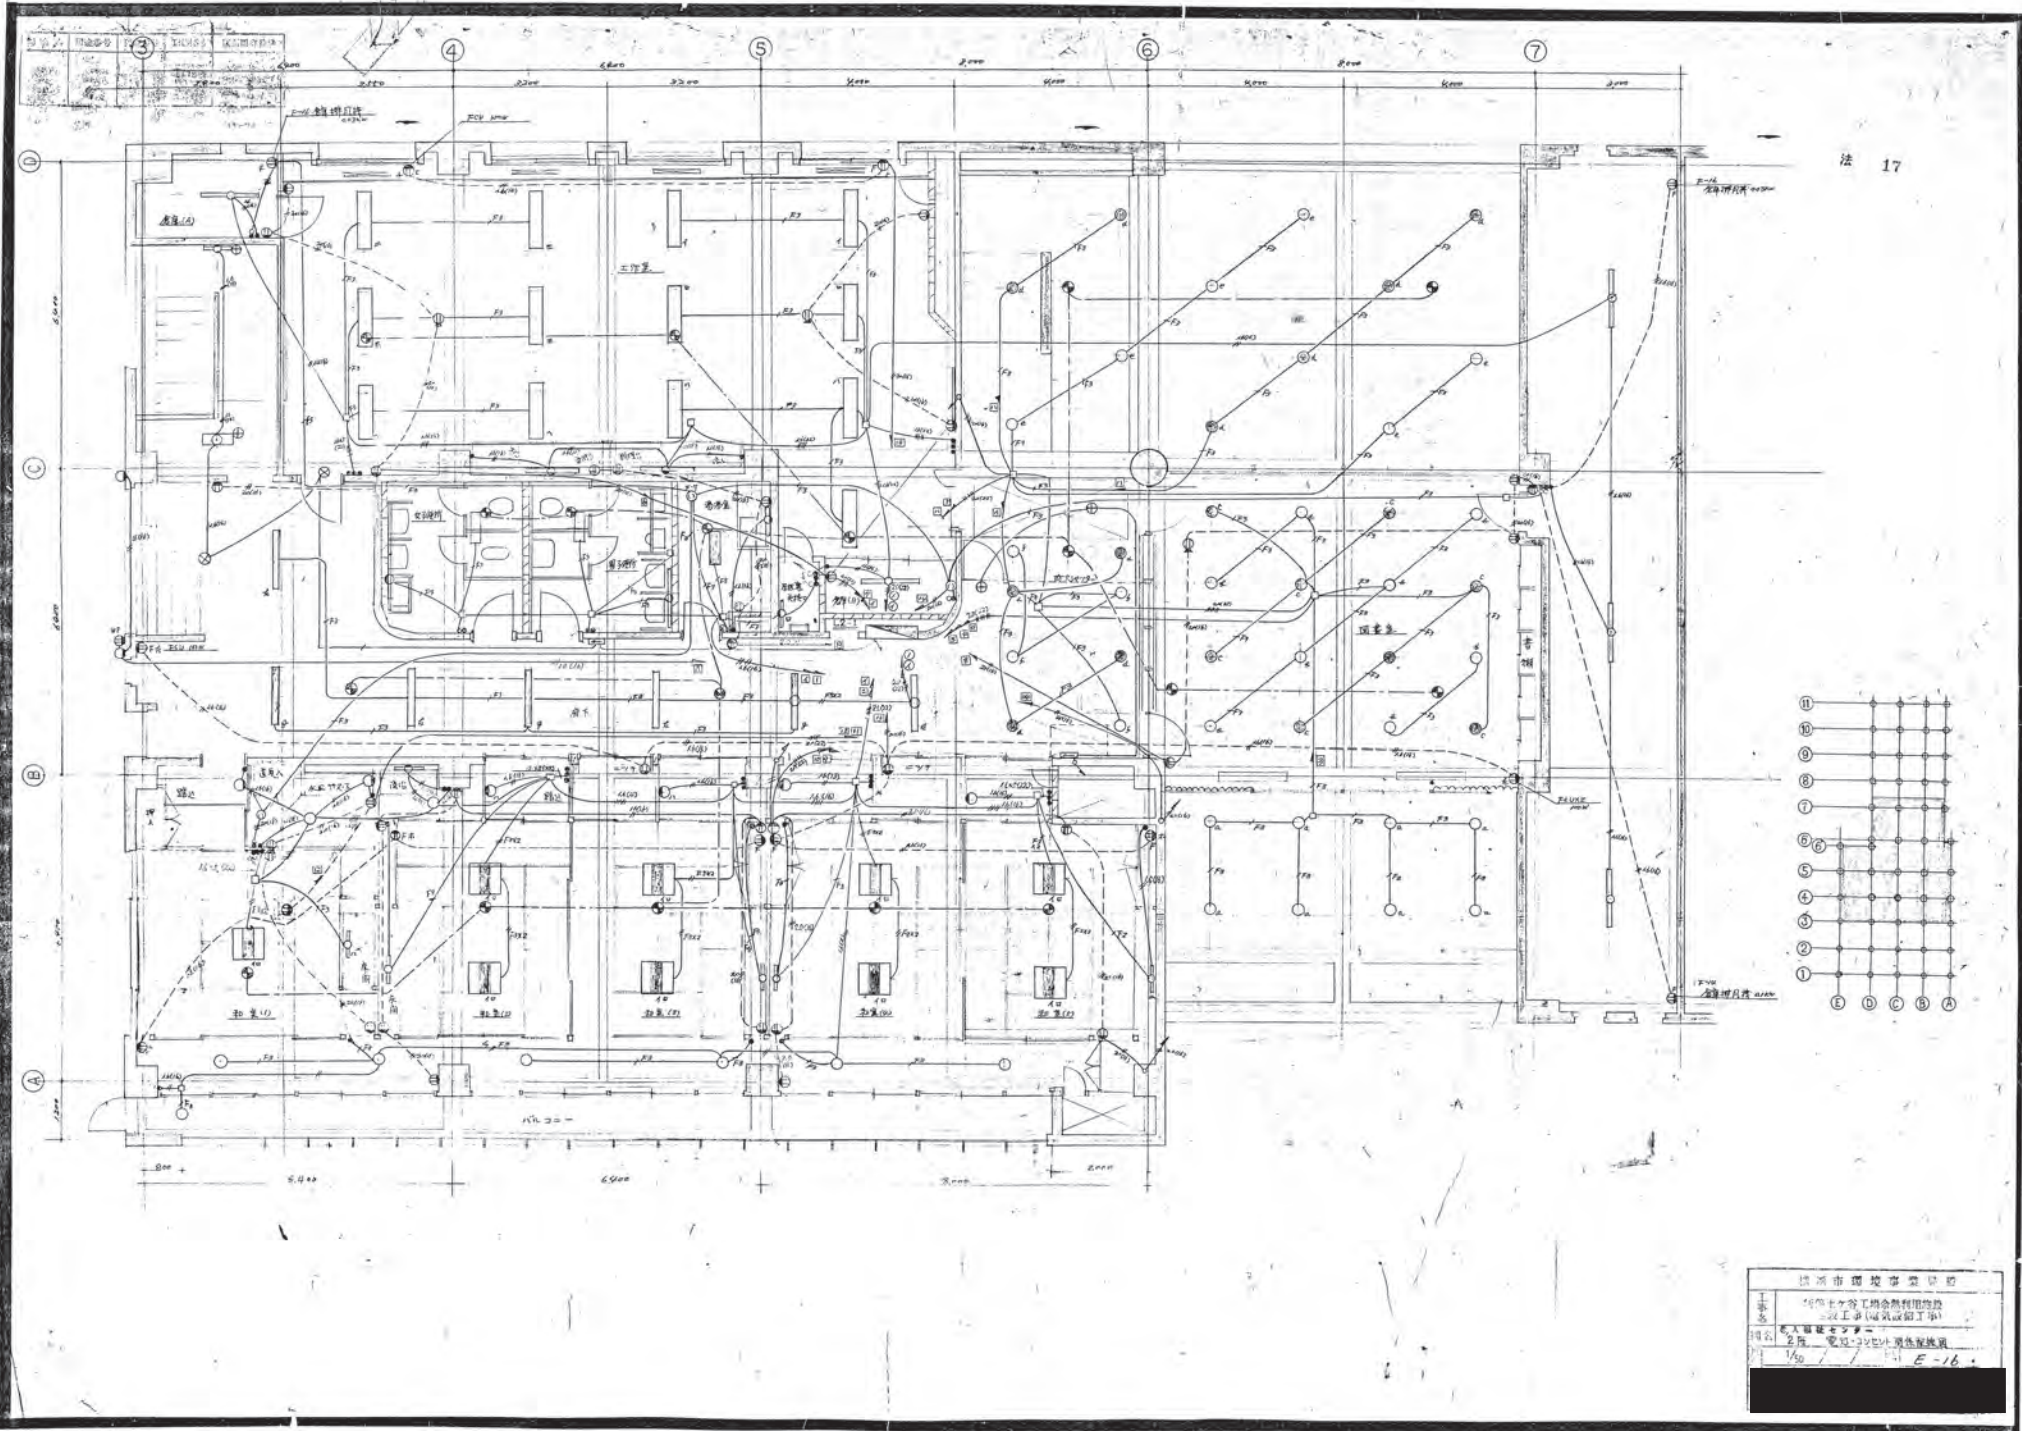


法 17

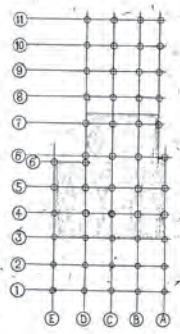

工程名称	1600士ヶ路工務局利用施設 —改工事(電気設備工事)
比例	1/50 E-16



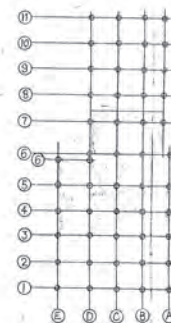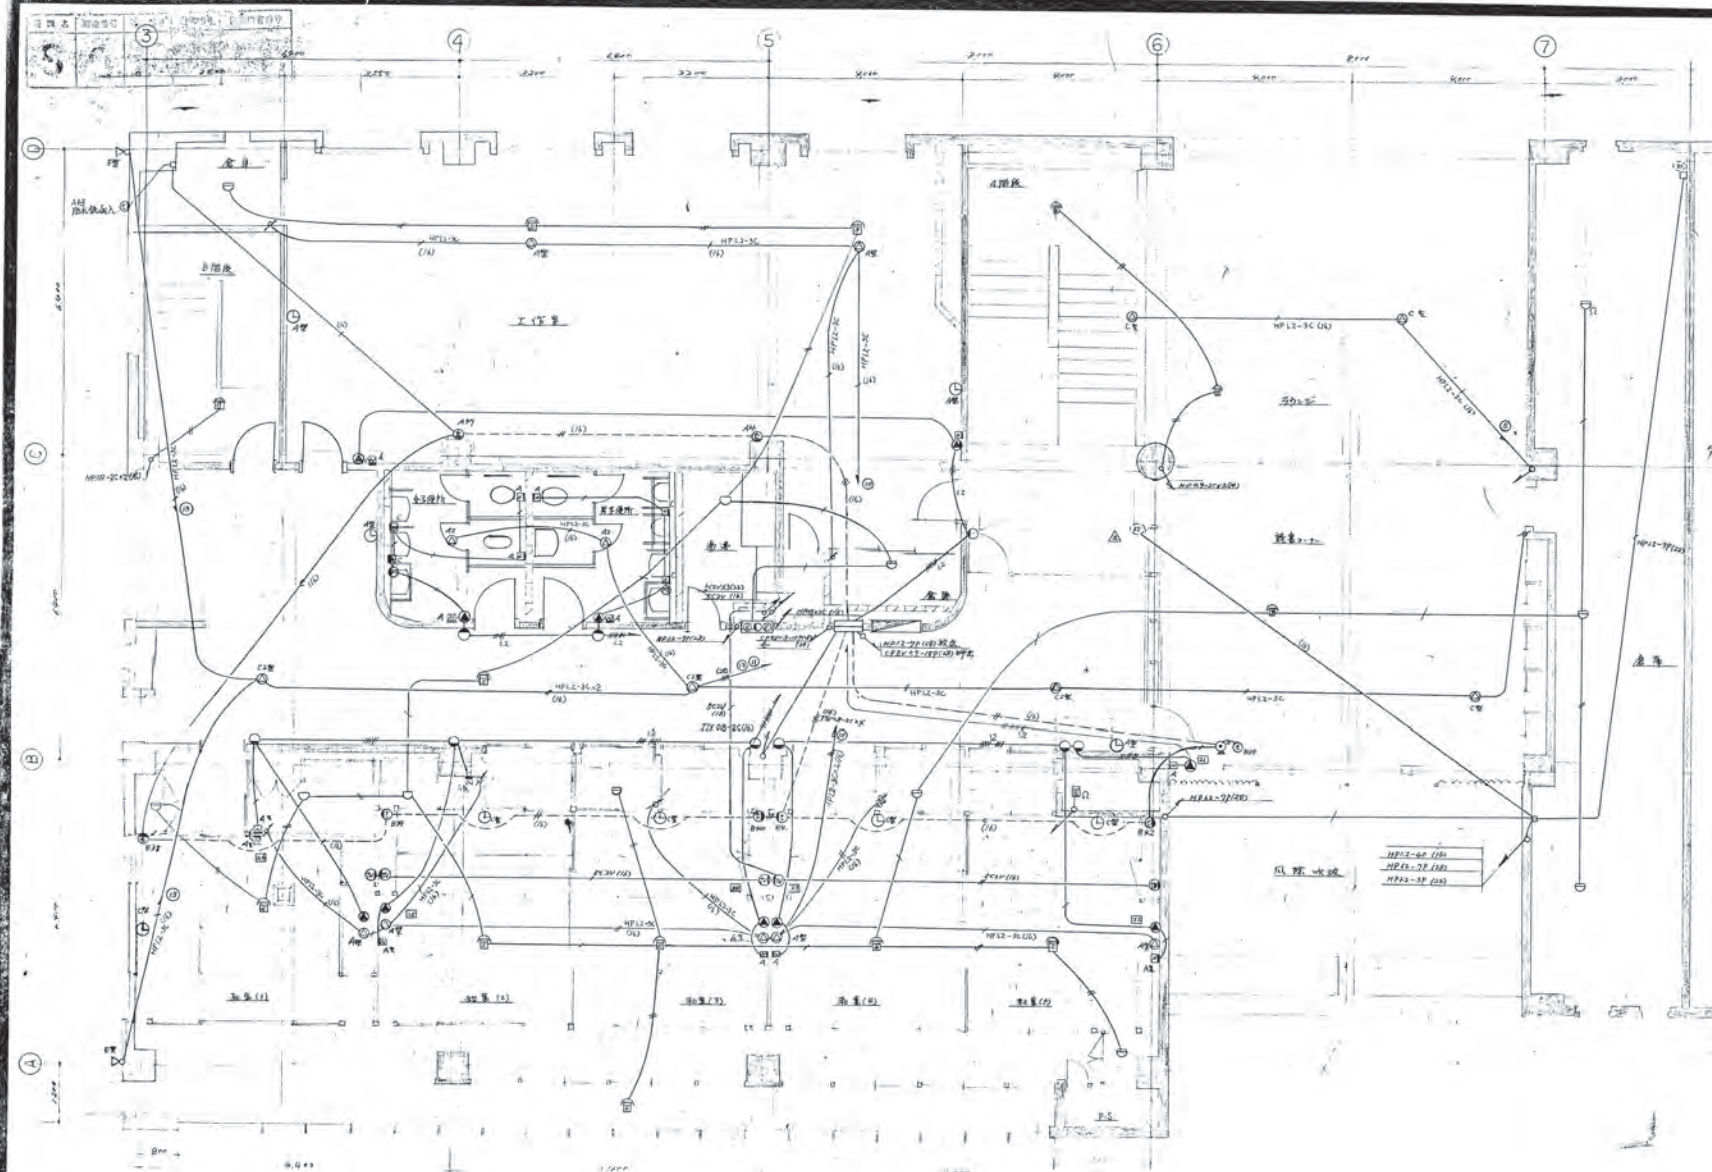

横浜市環境事業局			
建築工事(電気設備工事)			














3 2 1 4 5 6 100

法 21

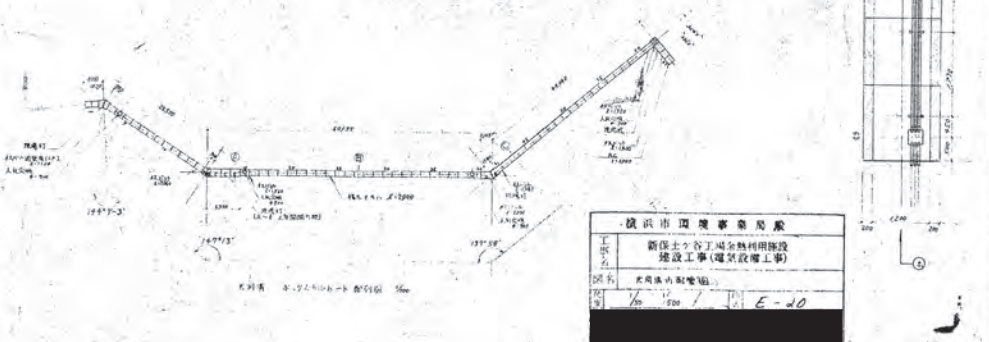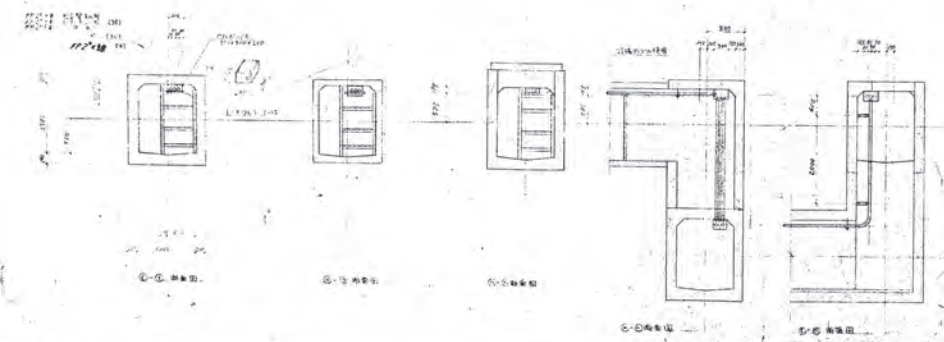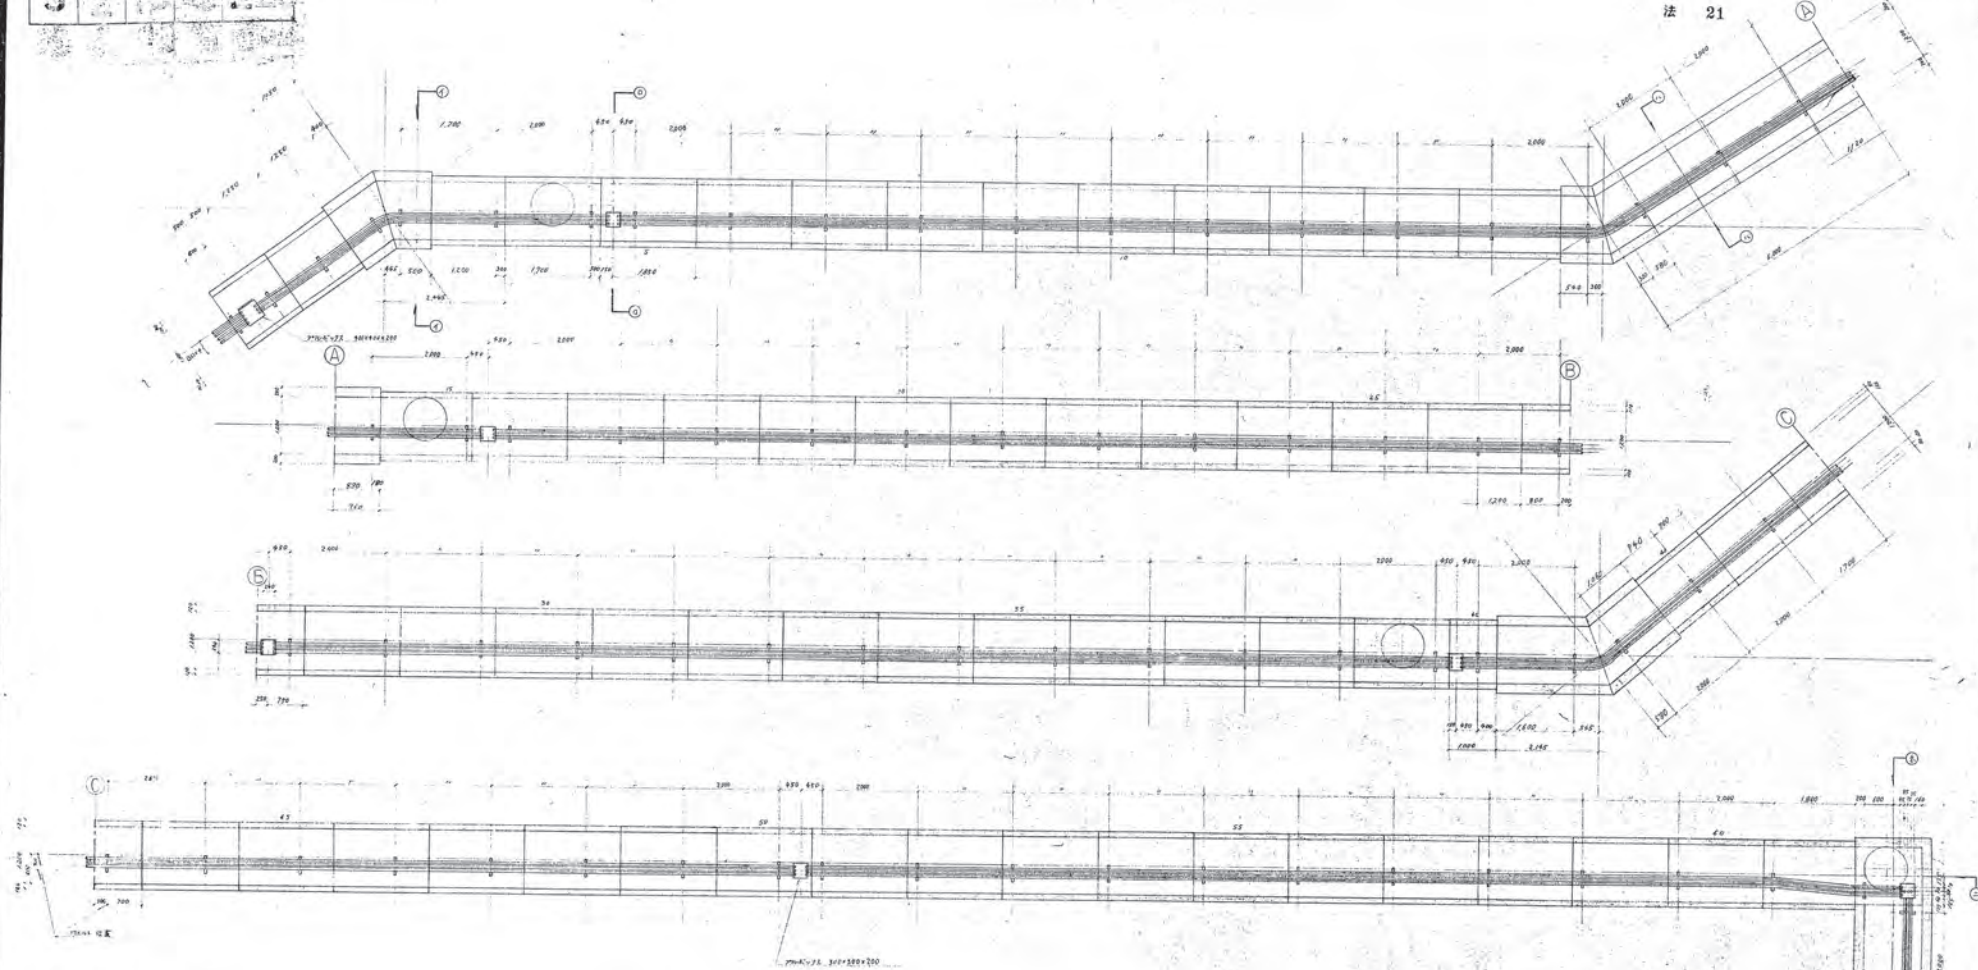


新保土谷丁崗全熱利用施設  
施設工事(電気設備工事)  
所用電力配電圖  
E-20







图例

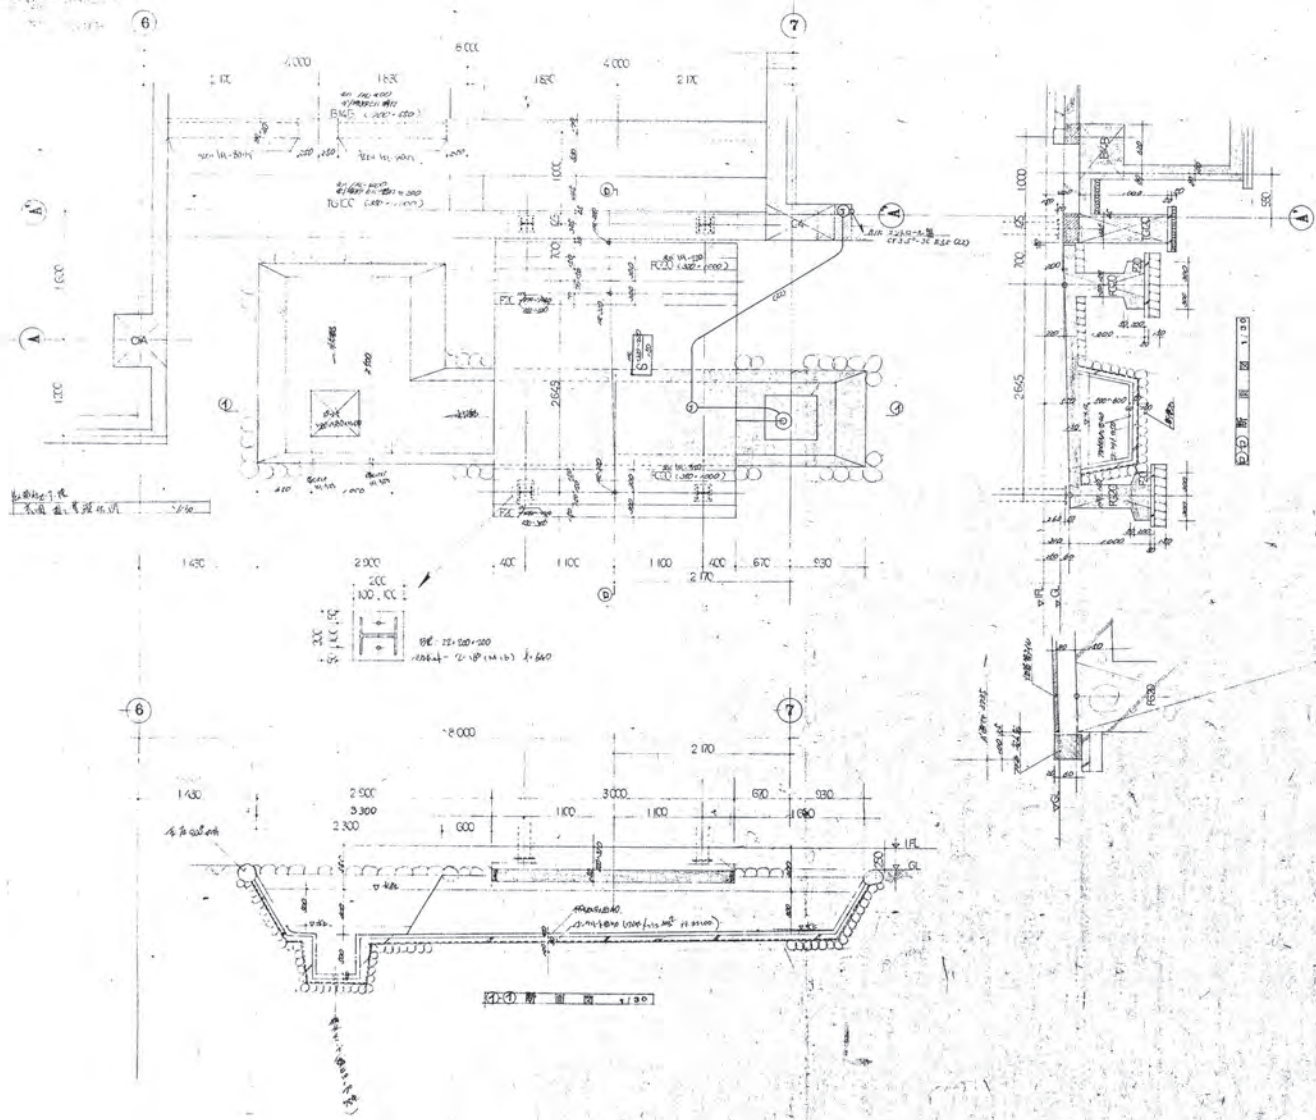


21	E			

法 24

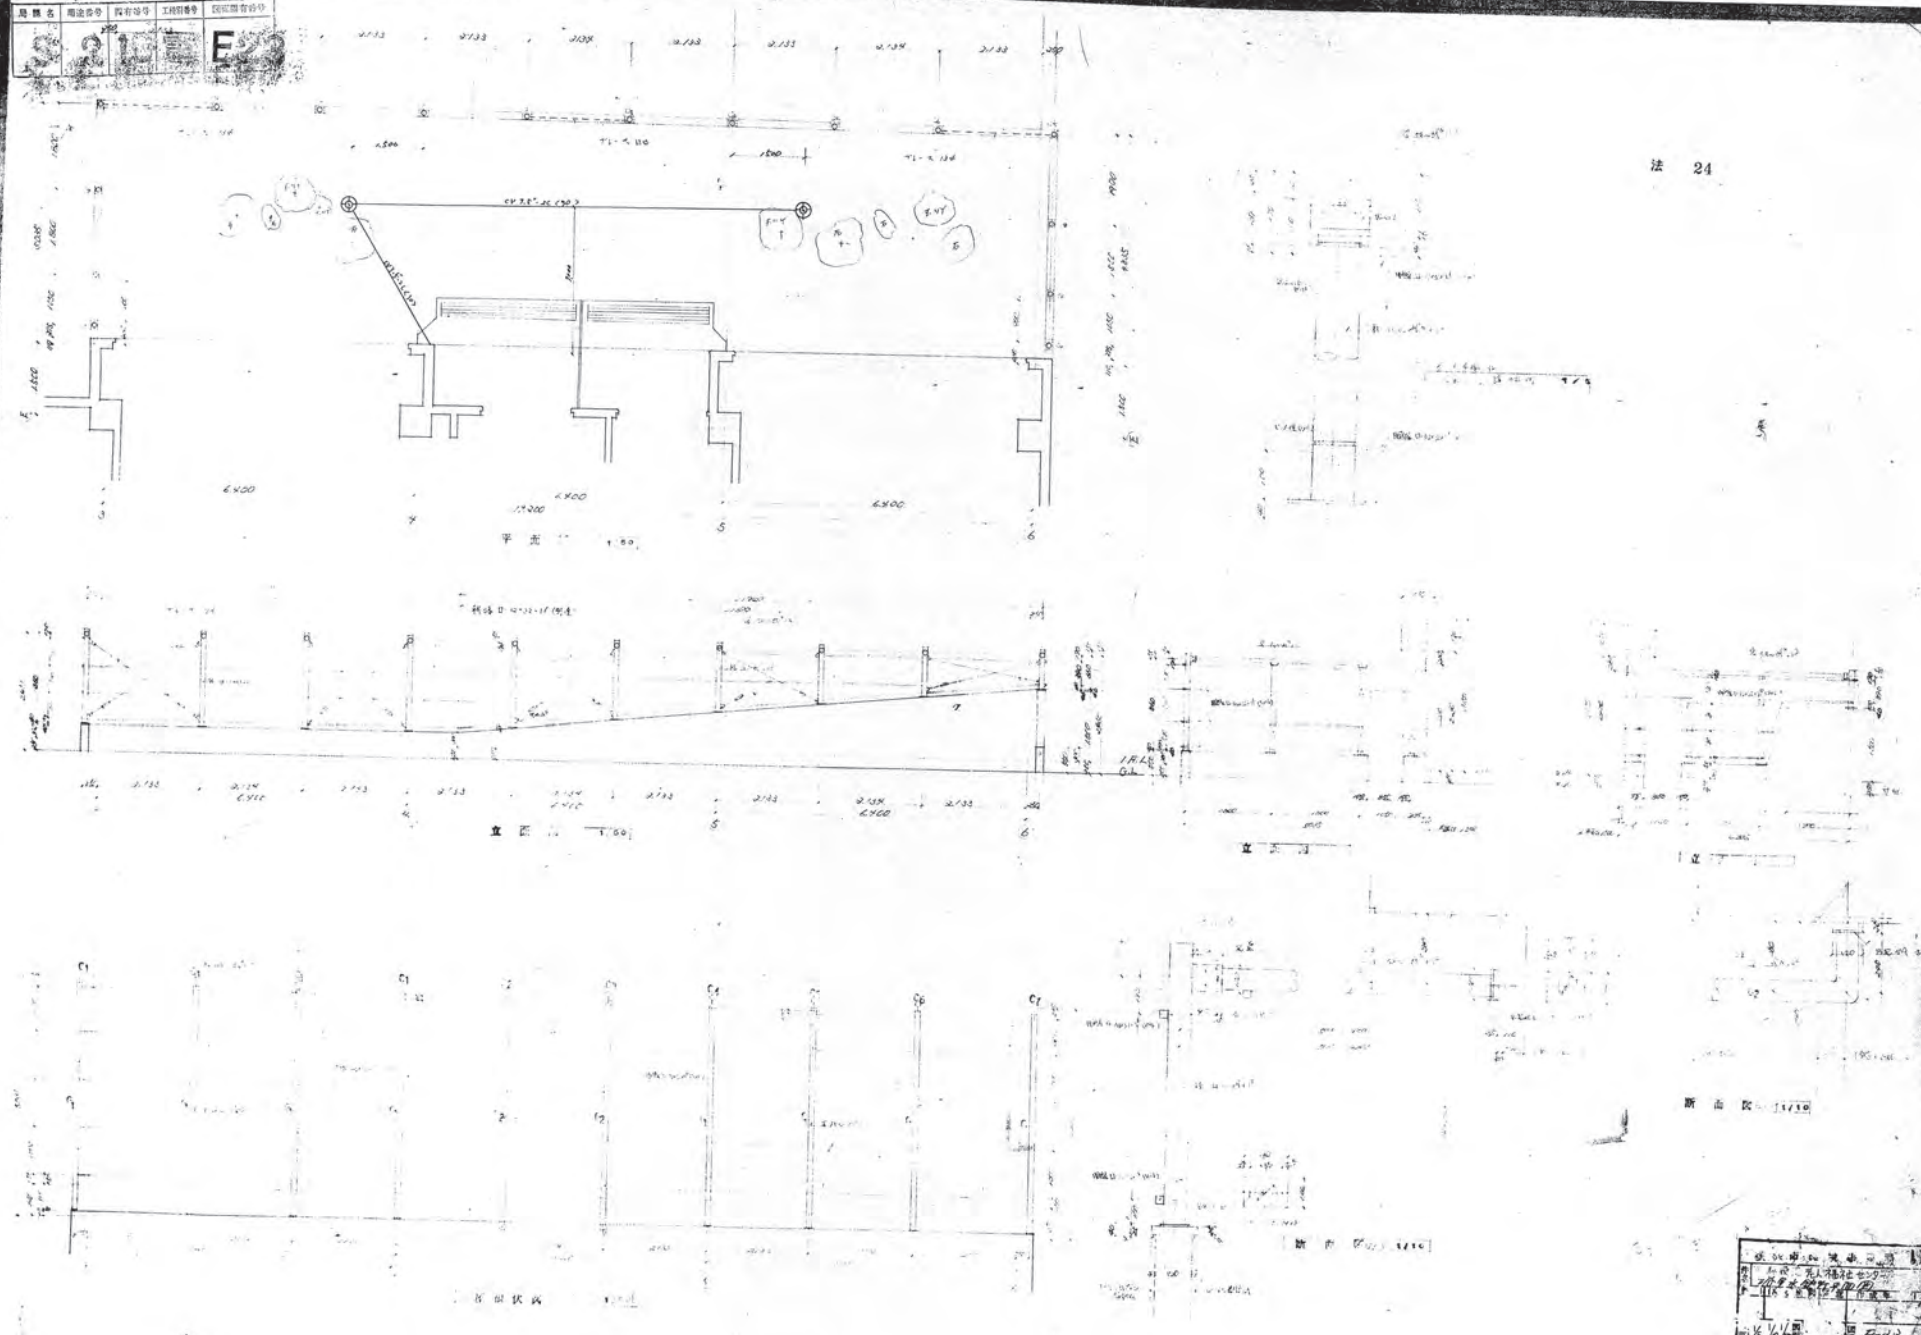





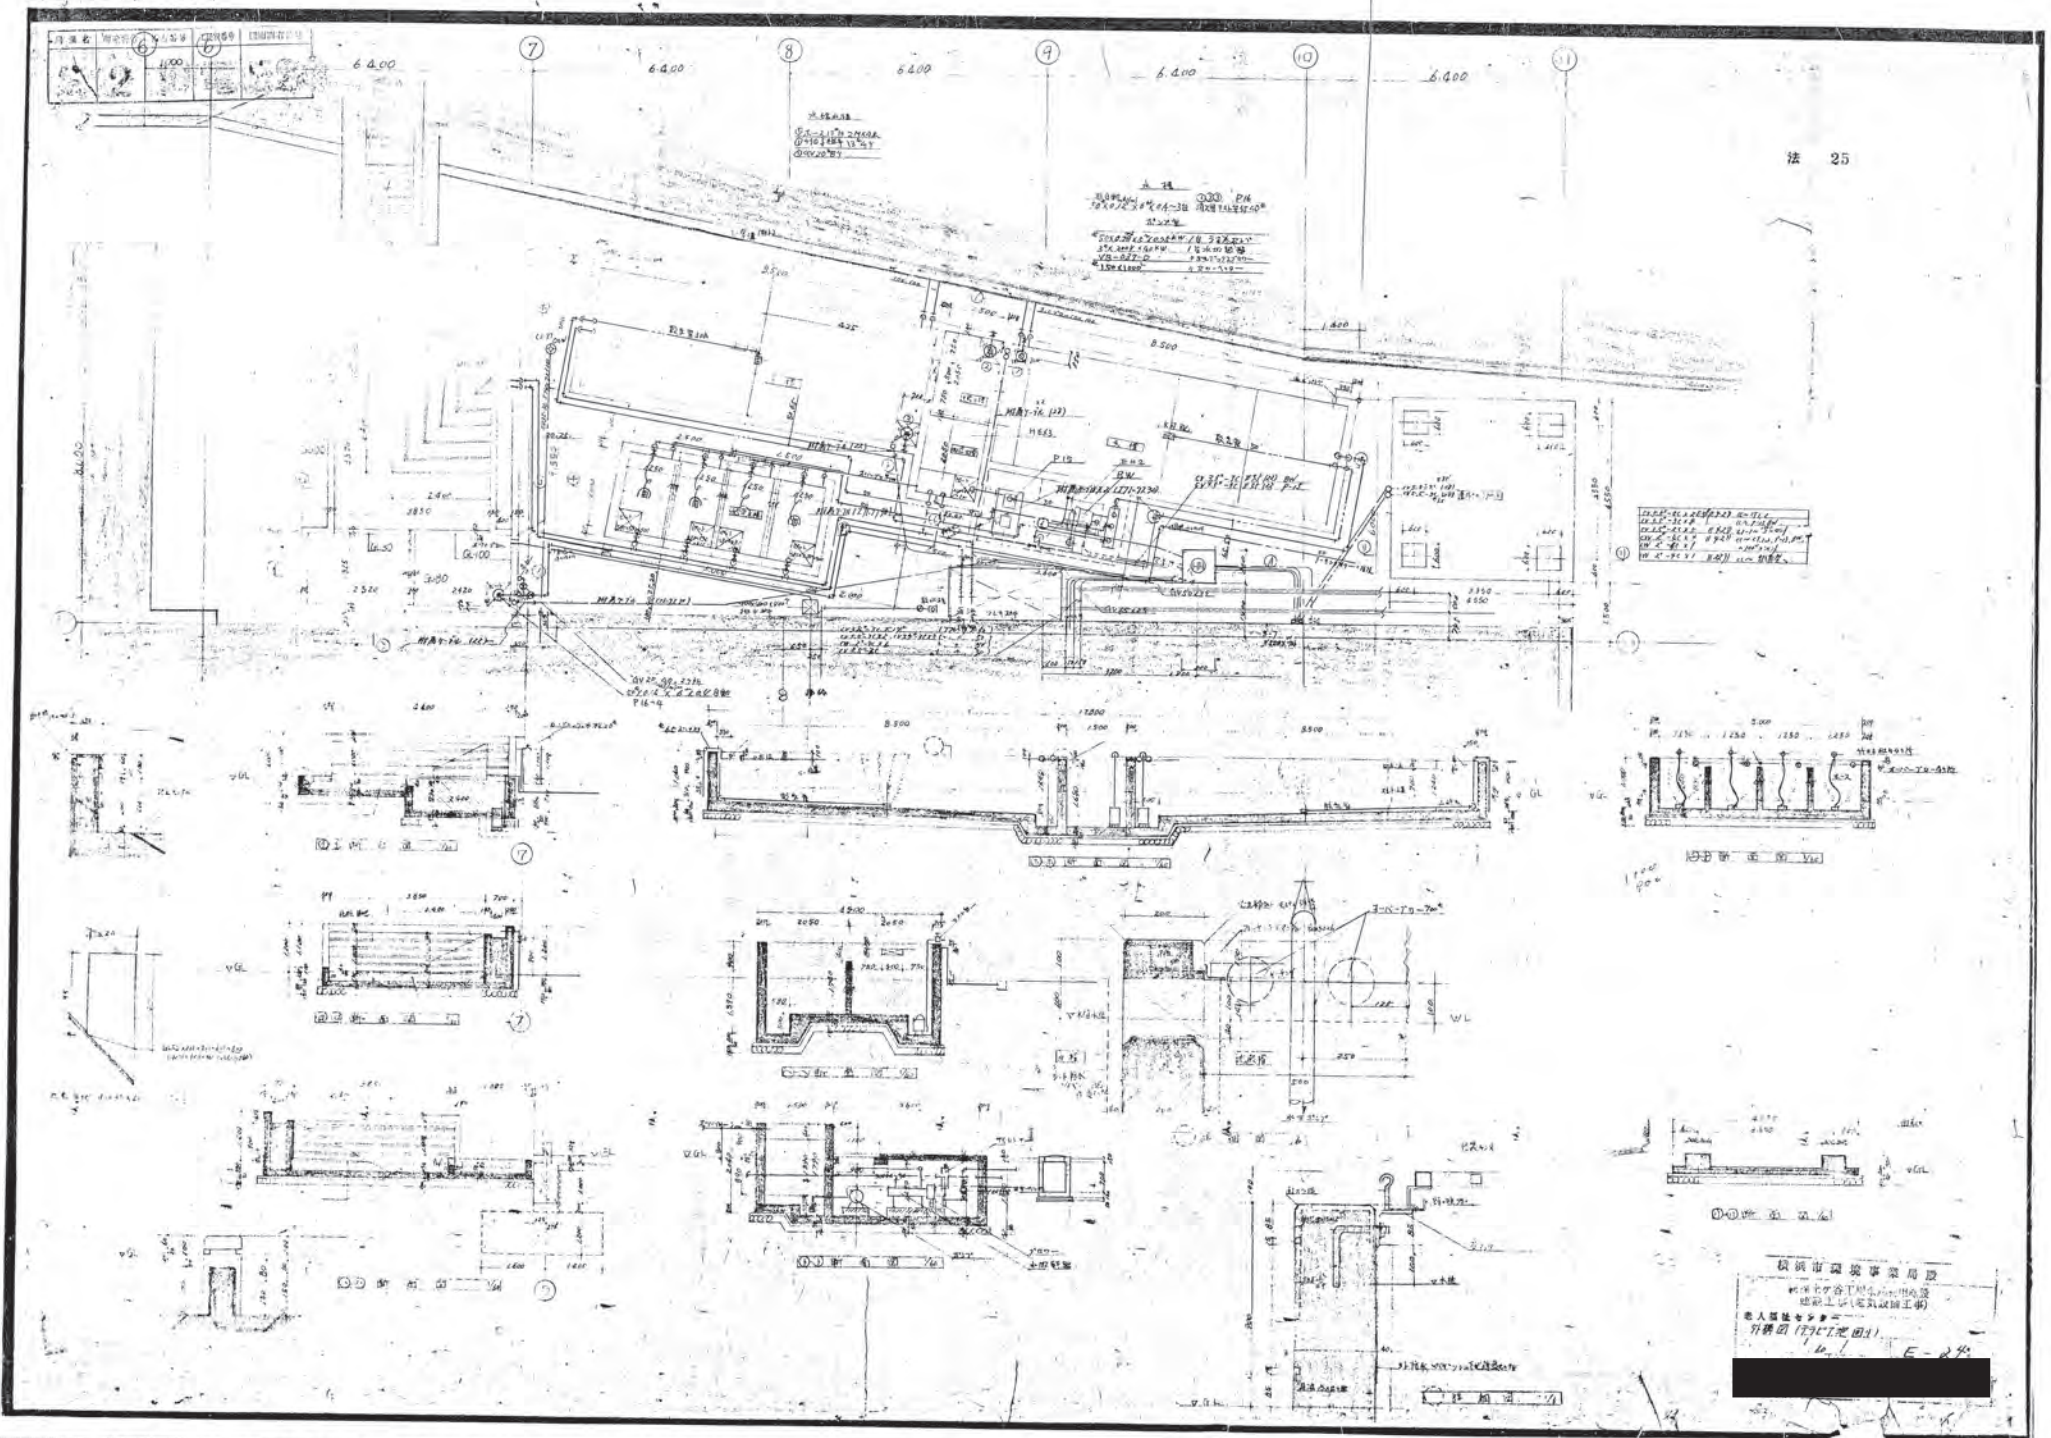





保土ヶ谷プール  
電気室図面

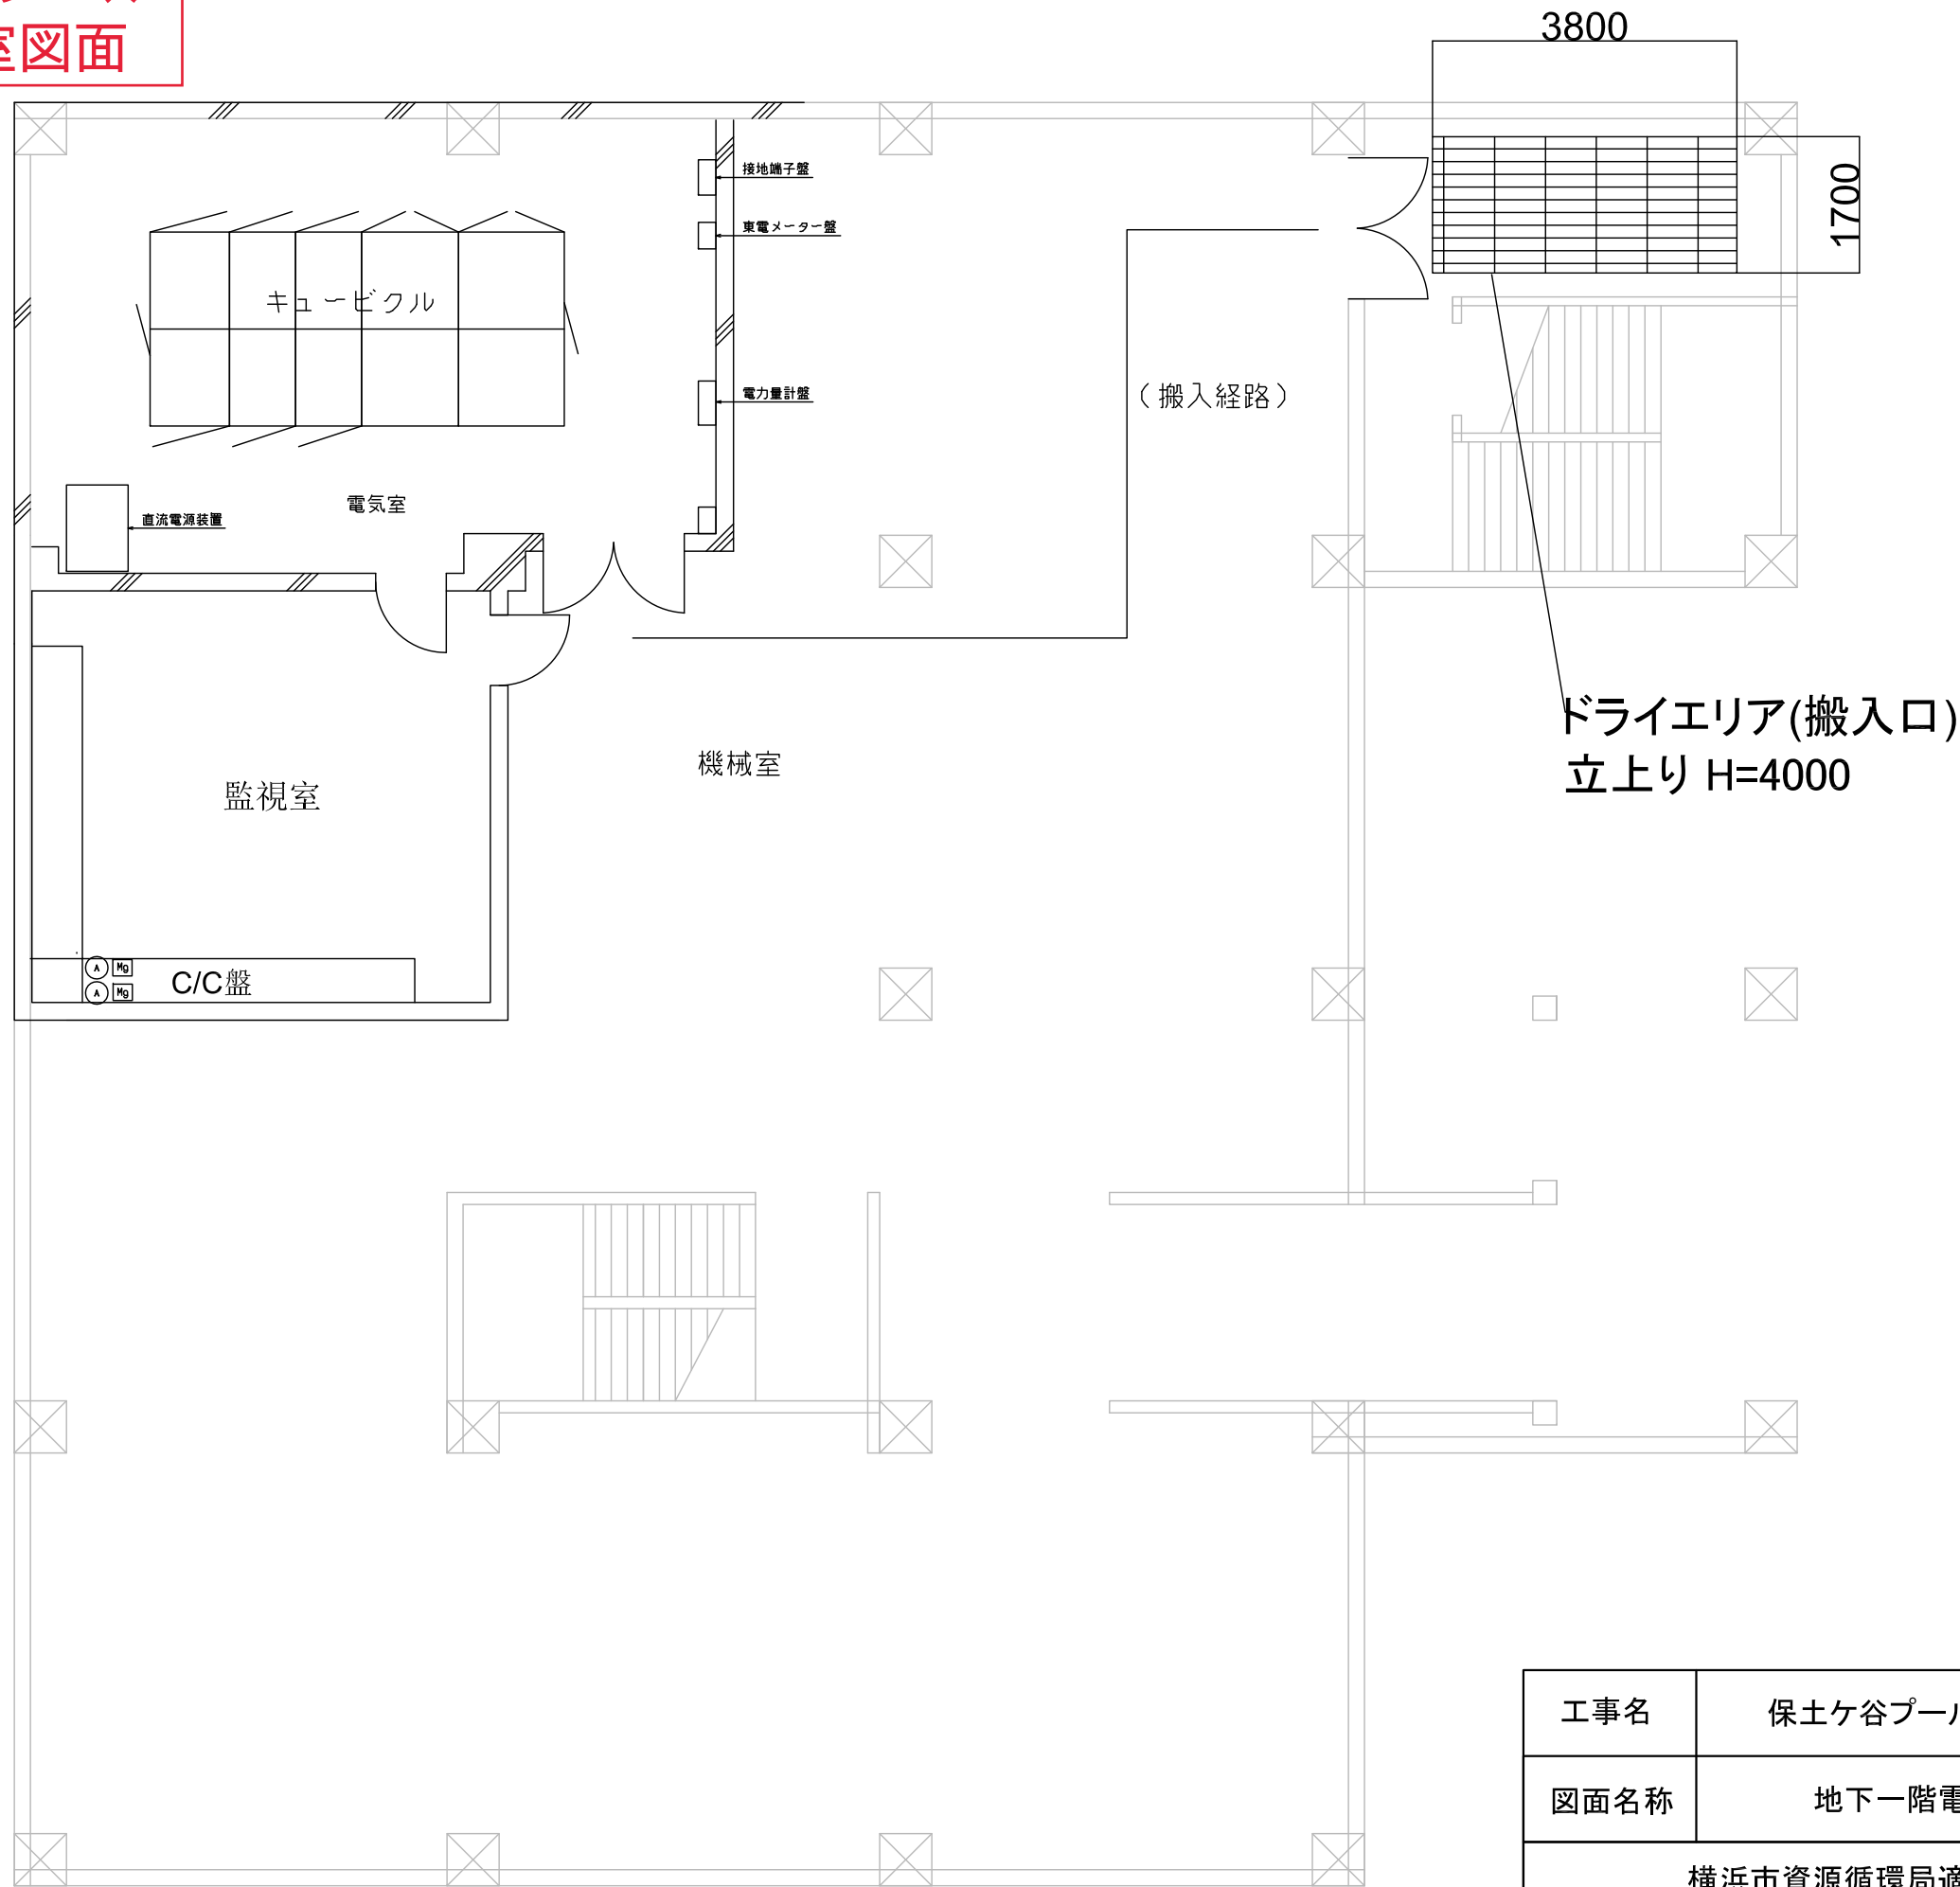


工事名	保土ヶ谷プール受配電設備補修工事	図番	1/4
図面名称	地下一階電気室周辺 平面図	縮尺	N.S.
横浜市資源循環局適正処理計画部 施設課(平成26年度)			


平 面 図

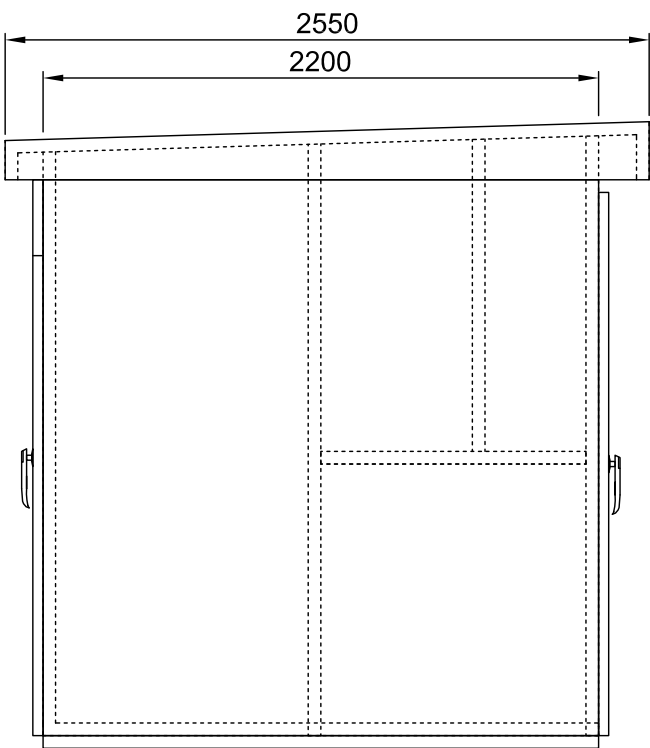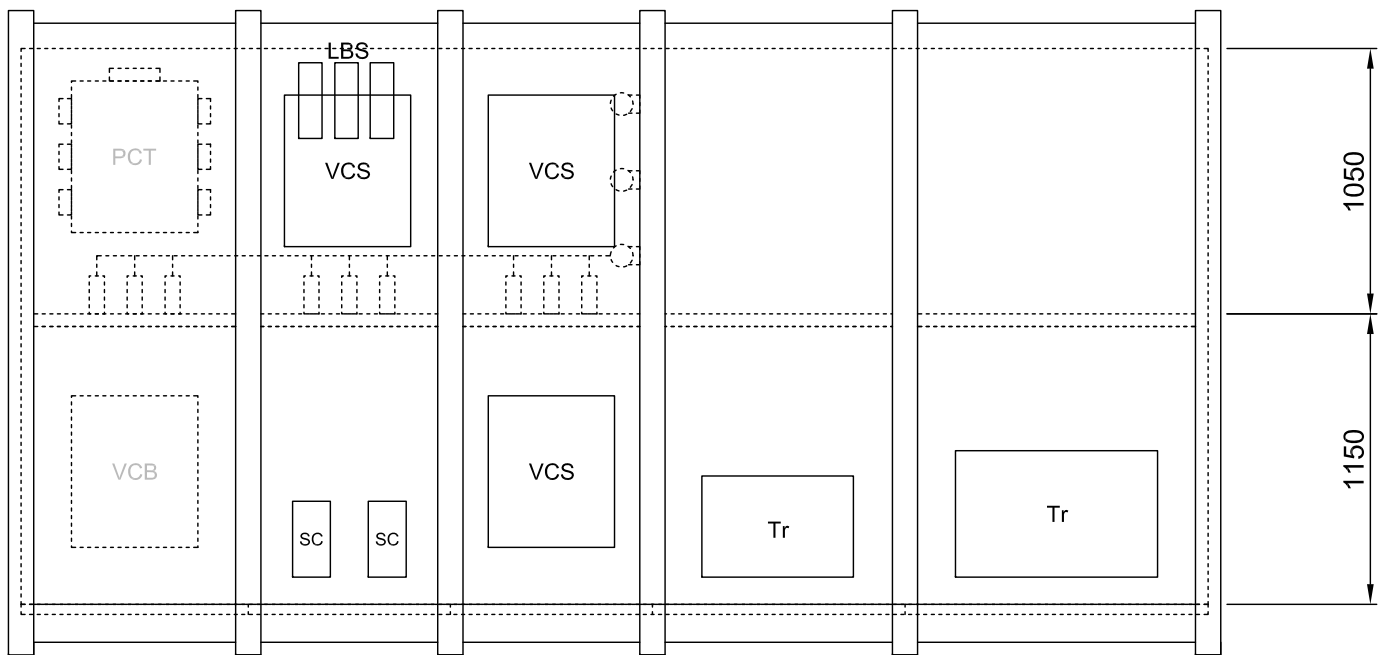

側 面 図

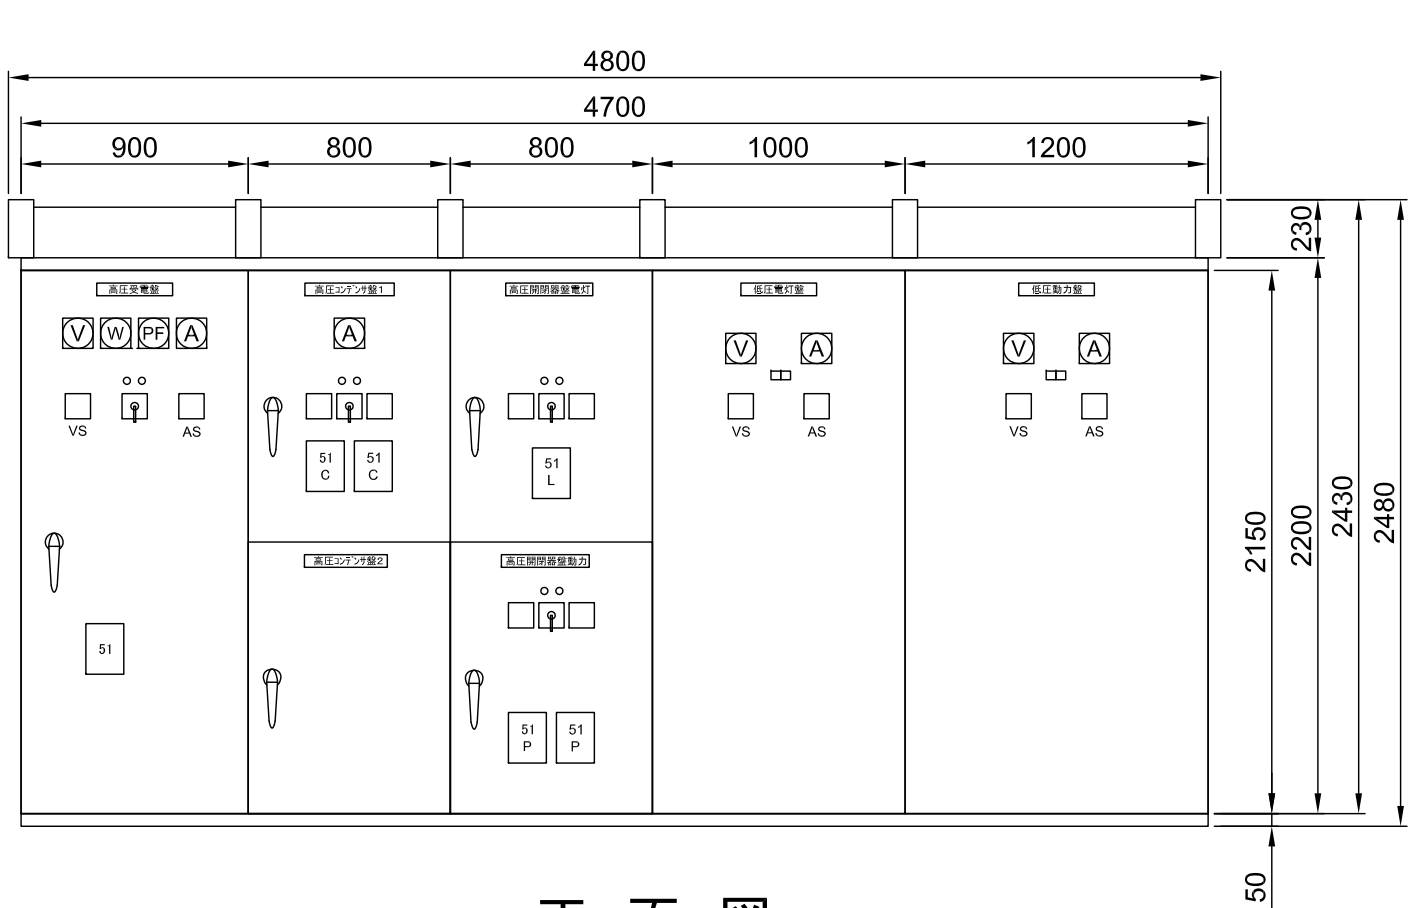

正 面 図

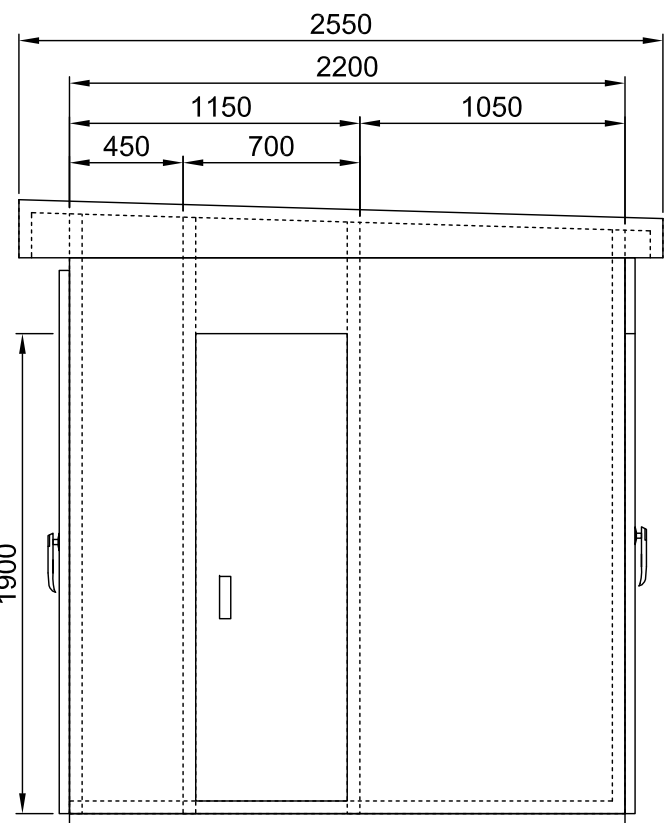

側 面 図

工事名	保土ヶ谷プール受配電設備補修工事	図番	2/4
図面名称	キュービクル姿図	縮尺	N.S.
横浜市資源循環局適正処理計画部 施設課(平成26年度)			



児童遊園地（環境活動支援センター）  
電気室図面

