




【添付資料1】 付近見取図

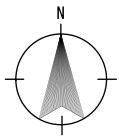


【添付資料2】洋光台住宅全体配置図

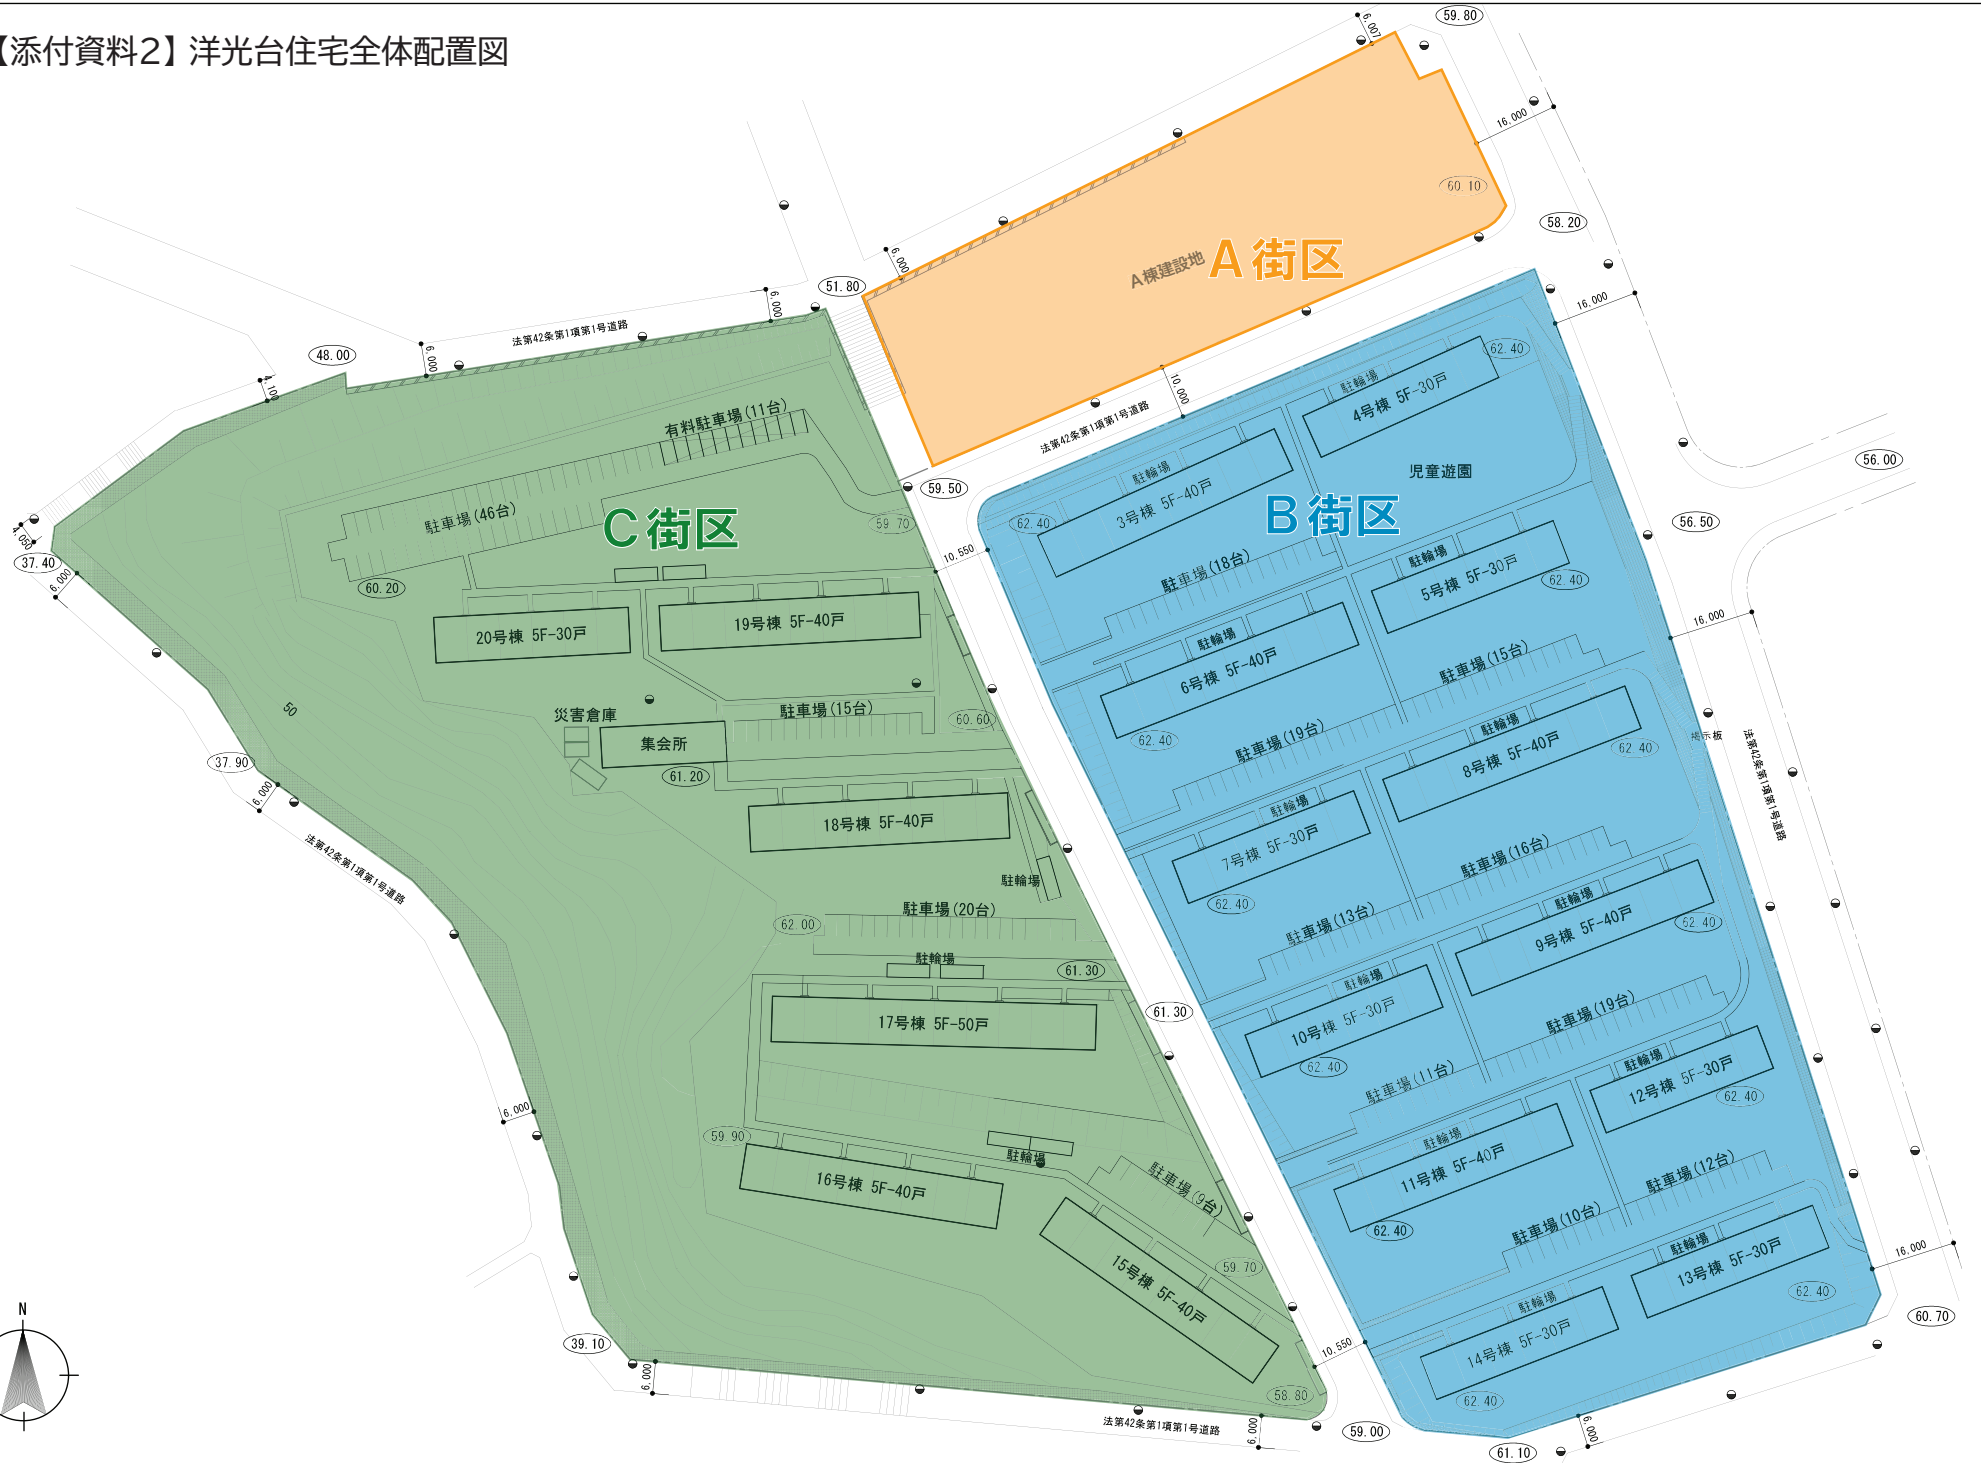


【添付資料3】 事業用地現況図

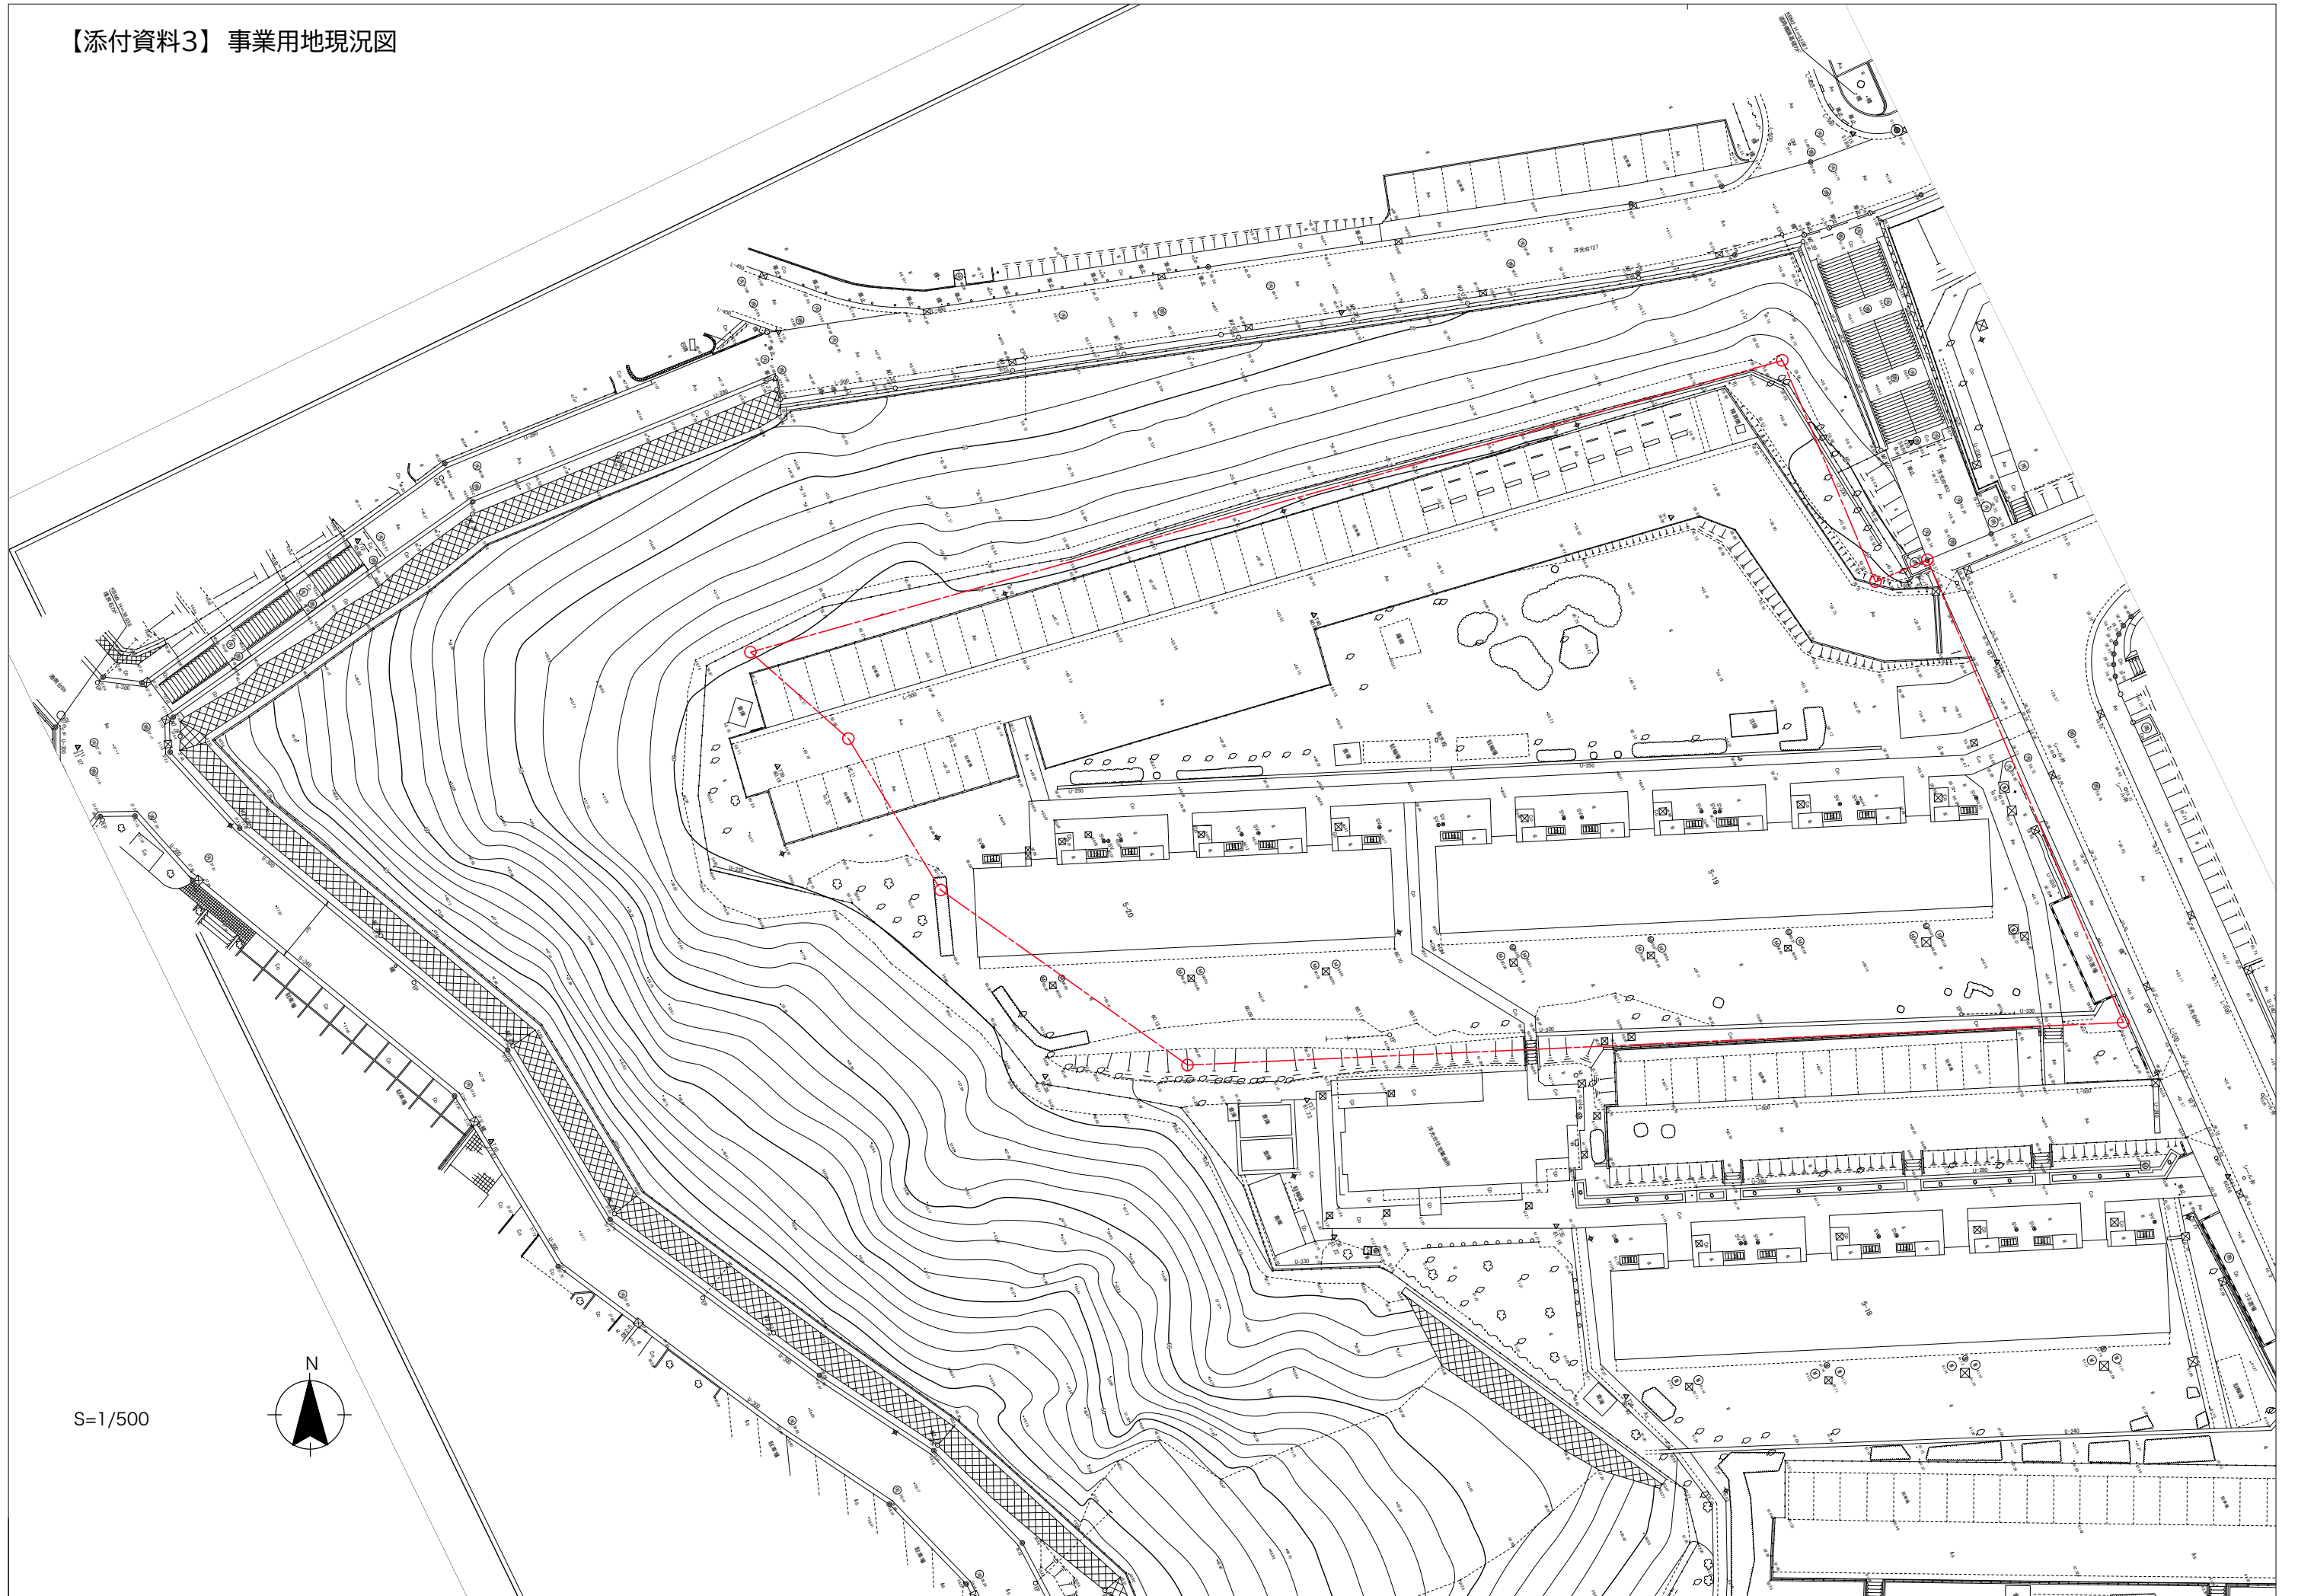

S=1/500

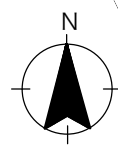

【添付資料4】 解体対象既存住宅等図面

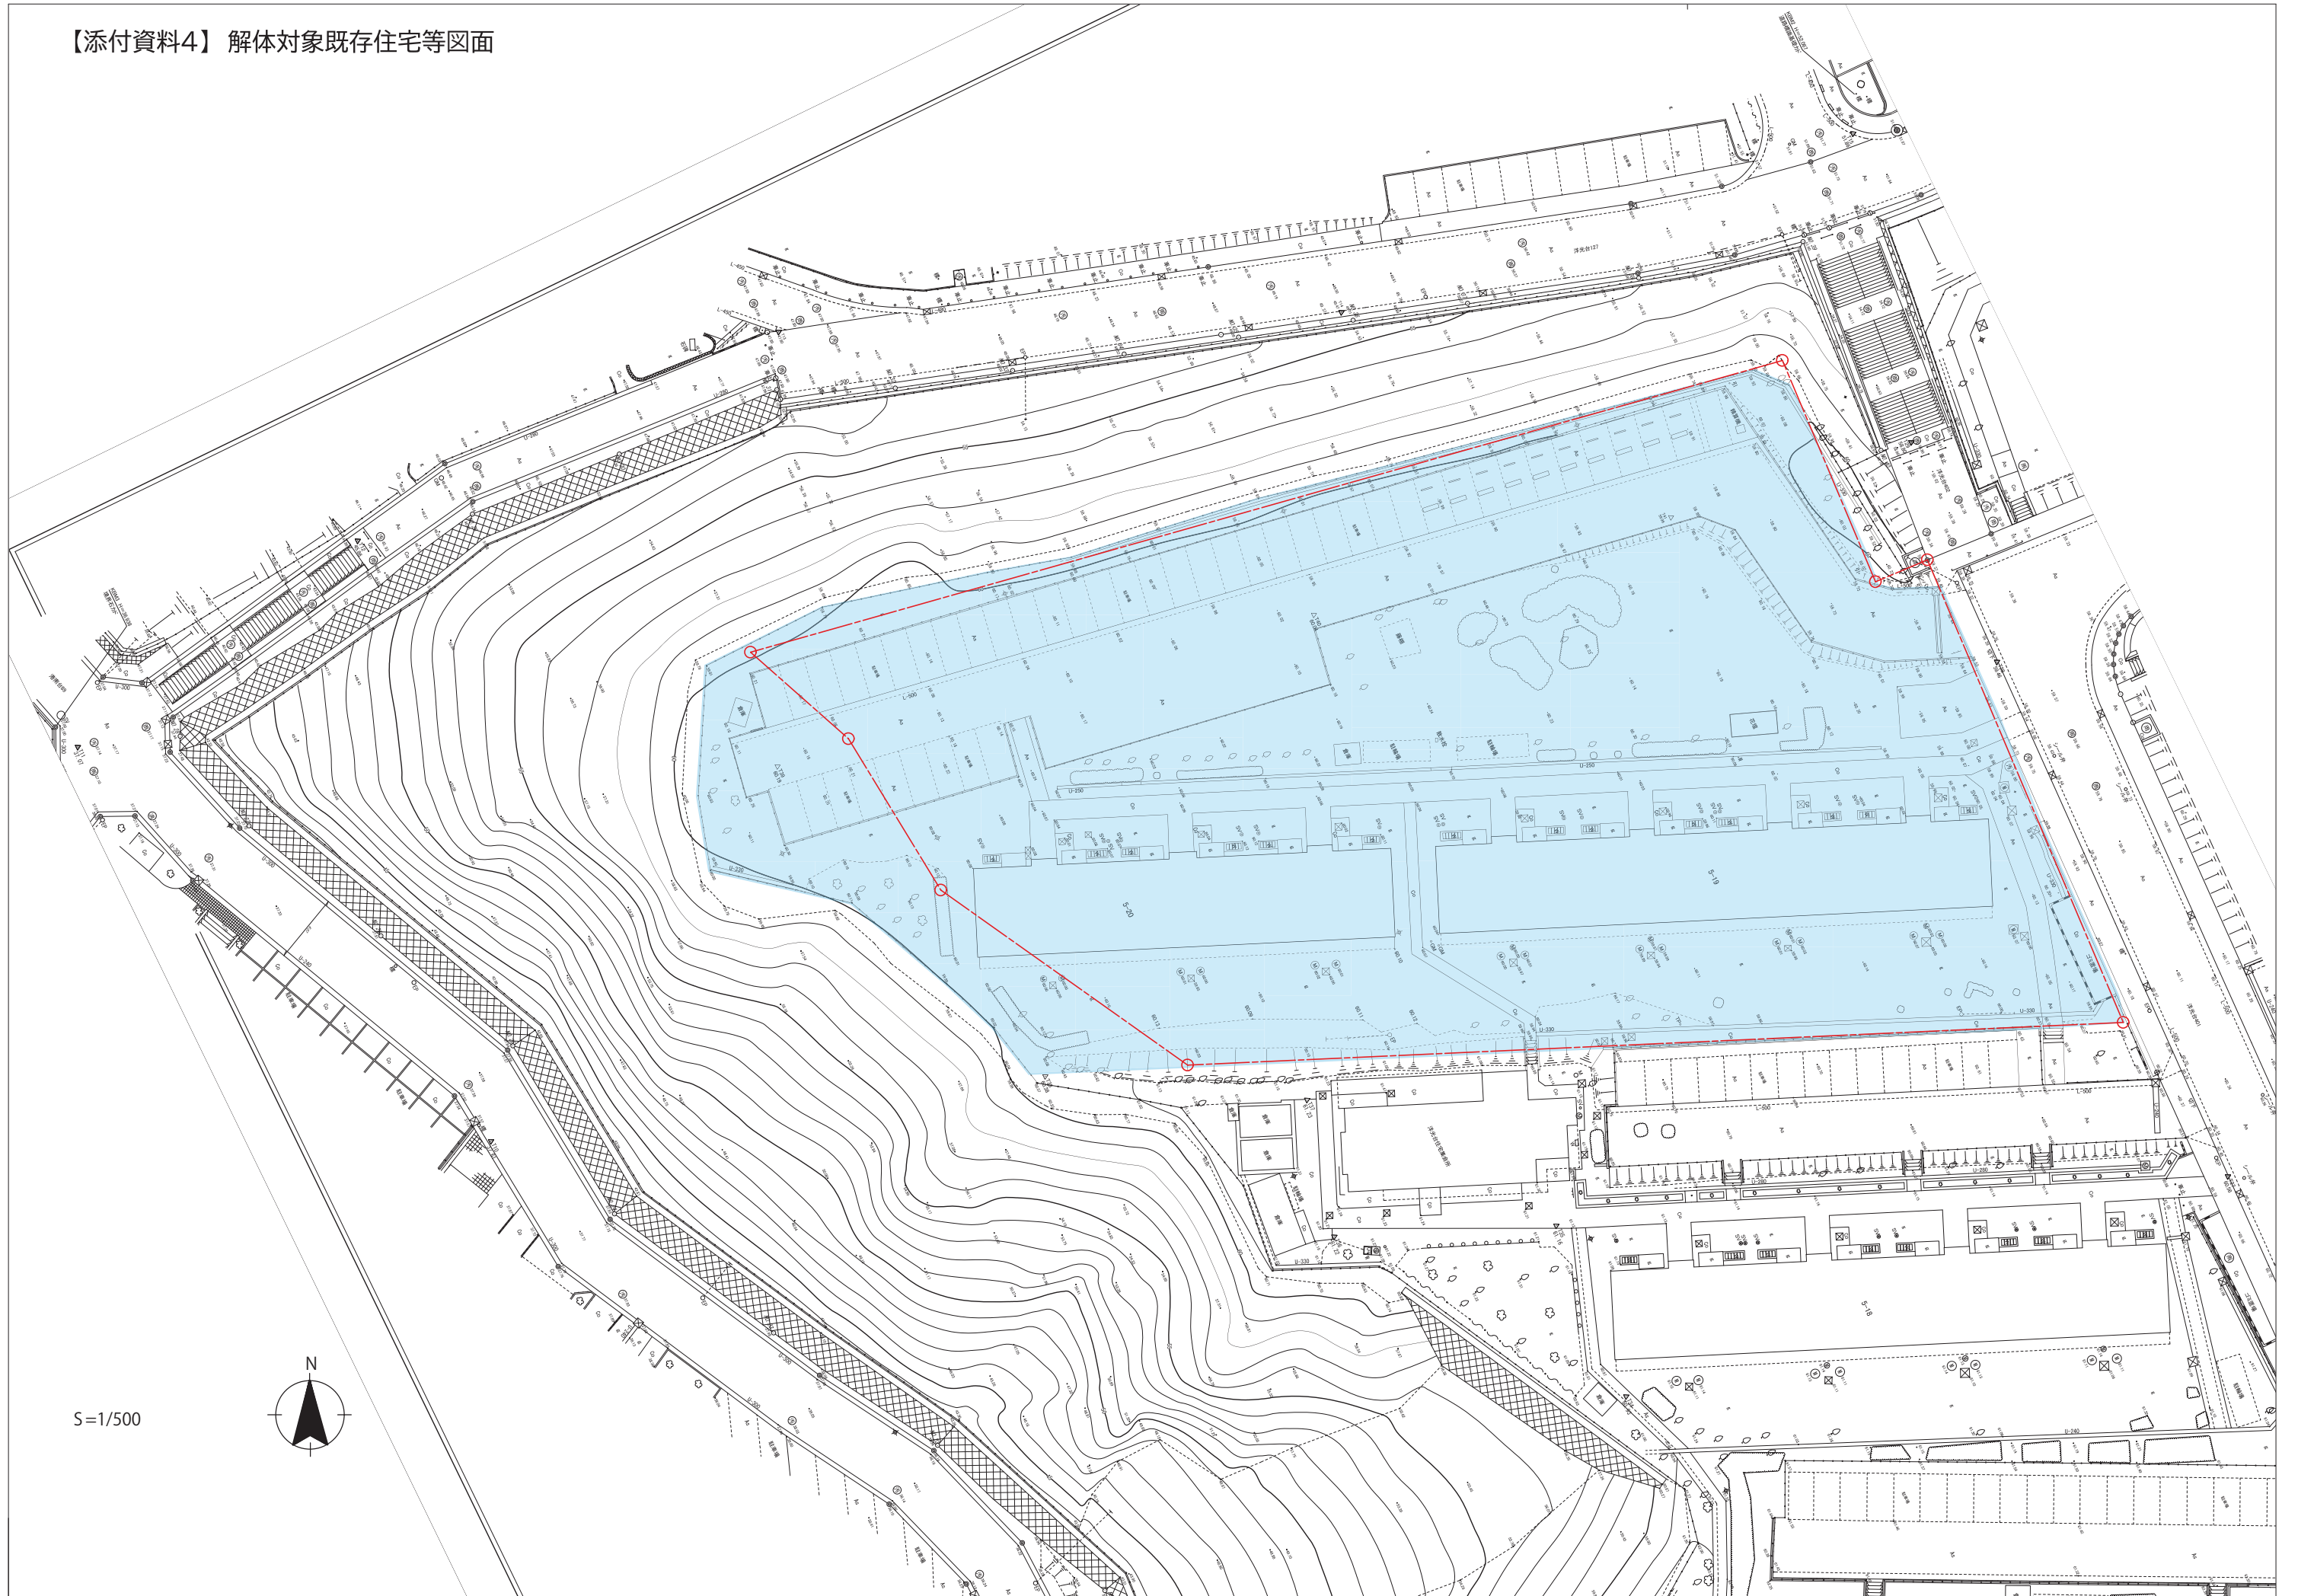

【添付資料5】竣工図(一部抜粋)




H 441107211001

- フェンス
- ⊗ ⊙ 案内板 掲示板
- ガードレール (NKK 3E-1B型又は同等品とする)


38

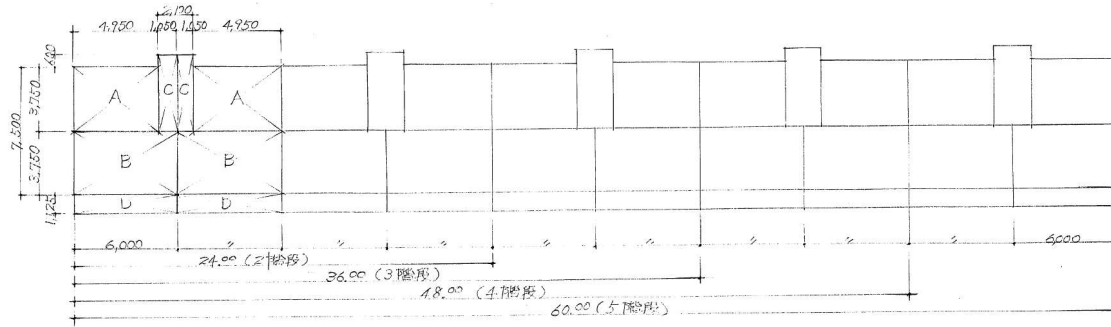

1F当り面積

記号	室名	計算式	床面積	Total面積
A	居住部分	$4,950 \times 3,750$	18,562.5 M^2	A+B+C
B		$6,000 \times 3,750$	22,500	
居住部分計			41,062.5	45.63
C	階段室	$1,050 \times 4,320$	4,527.5	A+B+C+D 47.88
D	バルコニー	$6,000 \times 1,125 \times \frac{1}{3}$	2,250	

階段数別延床面積

2階段	3階段	4階段	5階段
957.6 M^2	1,436.4 M^2	1,915.2 M^2	2,374 M^2

建築面積

2階段	3階段	4階段	5階段
191.52 M^2	287.28 M^2	383.04 M^2	478.8 M^2


公-71-5PC-3Dk(A4) 標建設計	
面積表	
402	縮尺 1:200
3	46年 8月
横浜市建築局	

	腰	壁	屋根	庇	バルコニー	階段出入口	パイプシャフト	種	塗装
下地	標準 白灰又は鋼製型枠現場打 コンクリート	標準 PC板剛引又は庄整面	標準 PC板	標準 PC板	標準 PC板	標準 床:現場打コンクリート 階:現場打コンクリート 一部コンクリートフローア100	標準 壁: PC板		
仕上	標準 コンクリート素地のタテ 木コンクリートモルタル付	標準 壁: リン吹付 窓: アルミサッシ先付 階段壁: 最上階下り壁: リン吹付	標準 PC板金ゴテ ジョイント部コーキング	標準 下面吹付: リン吹付	標準 床: PC板金ゴテ又は庄整面 ジョイント部コーキングモルタル 金ゴテ 階: 防湿シート又は防水シート付 下面吹付: リン吹付	標準 床: 石目タイル金ゴテ 階: コンクリート素地のタテ	標準 壁: PC板素地のタテ	標準 開口: 鋼製鉄骨アライ 及バルコニー 壁種: 硬質塩化ビニル -接着 (JIS K5441)	標準 木: 鉄部 OP
備考	標準 床下換気口: 1階段1箇所 床下換気口: 150φカラリ付	標準 棟番号 巻子指: 鋼製白成積付指 付是付	標準 テレビ・テラ支持金物 骨環 ルーフトレイ 窓枠: フルキャスト素地のタテ 屋上マンホール: 17車・1箇所	標準	標準 手摺: 鋼製 OP 物干金物: 鋼製 OP 階板: 石目タイル板 763VP 壁端: 石目タイル板 763VP リン吹付	標準 階段連絡板 集約部使用 床下点検口	標準 階: 鋼製 OP 階段裏板 厚さ 20 牛乳袋		
	時記								


時記事項

注: 記号凡例及び仕上の共通仕様は共通仕様表に依る。
 (参考表)
 内部仕上で標準以外の仕上時記事項は内部共通仕様表のバリエーションの中から選択、又は同等以上の性能を有するものとする。


公-71-5PC-3DK(A4) 標準設計 図
 外部位上図 積尺
 図面番号 417
 社団法人 プレハブ建築協会

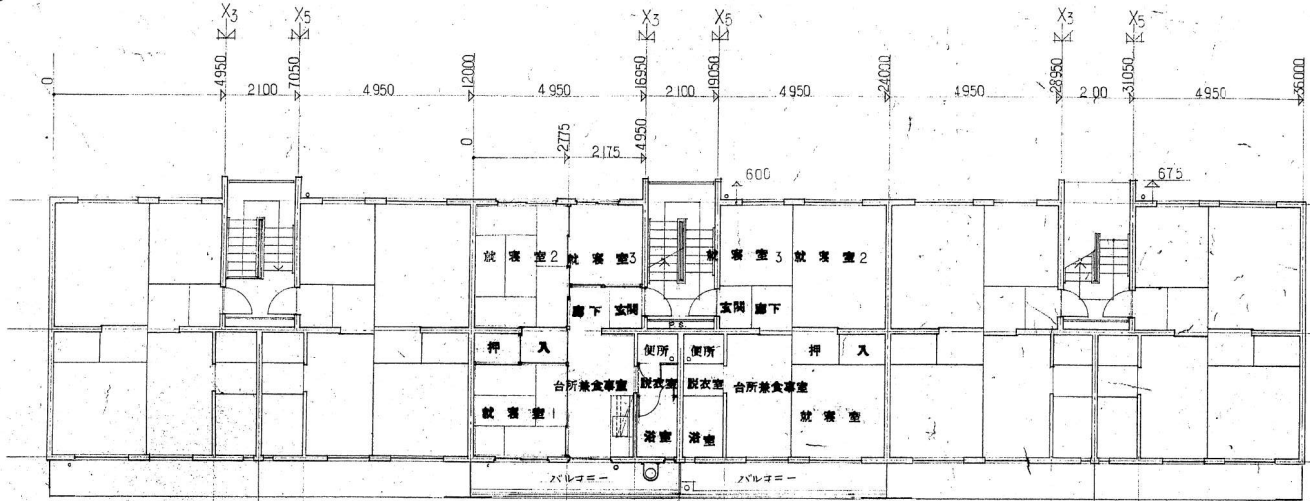


1階平面図

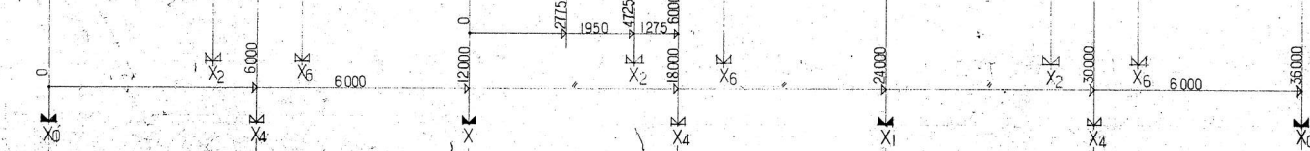

2階平面図

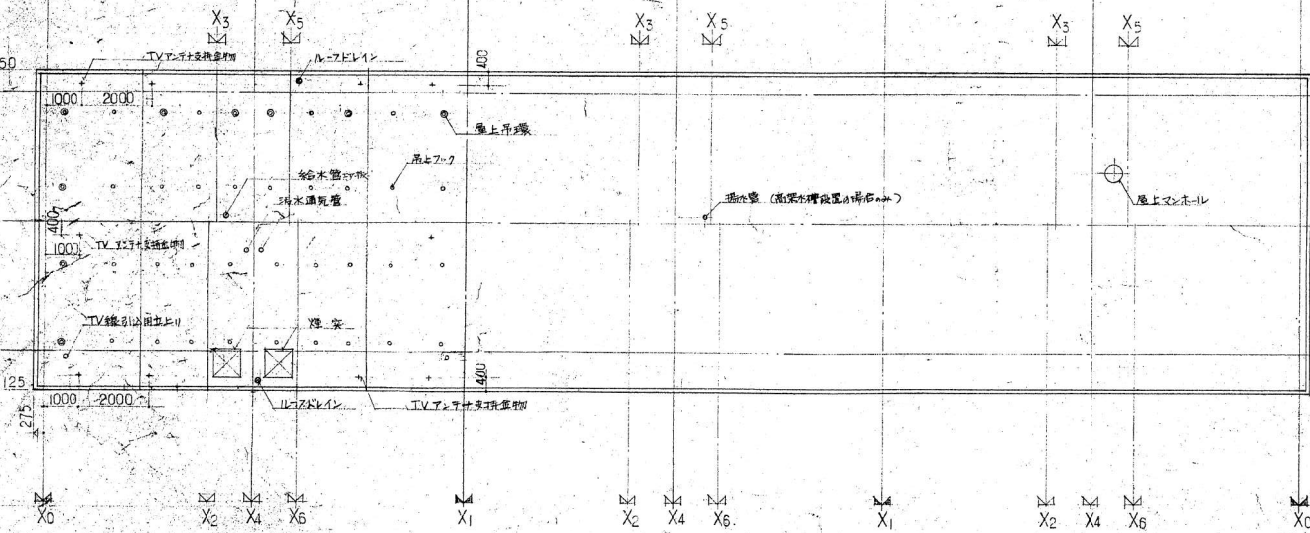

屋根平面図

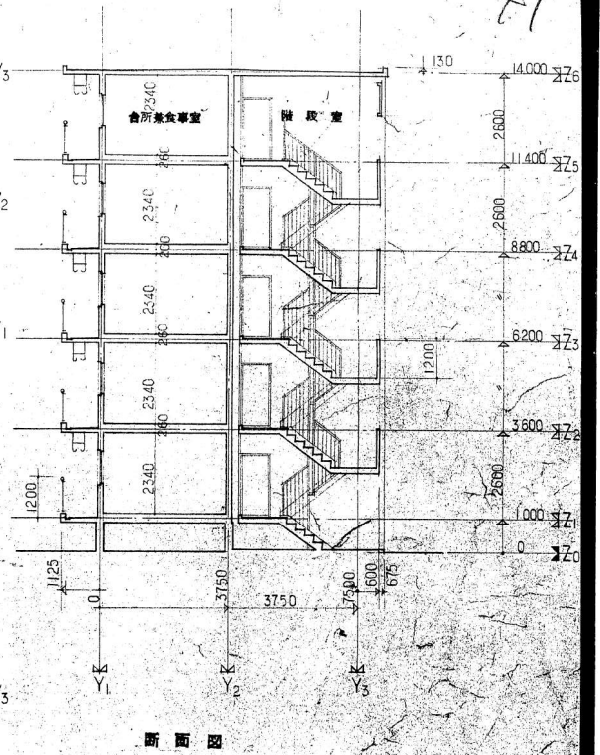


断面図

6 46年 8月 日
 設計者
 建築士

公-71-5PC-3DK(A4) 標準設計 建	
平面図・断面図	縮尺1:100
社団法人 プルハブ建築協会	図面番号 413

工種	用途	建築物種別	延べ面積	個有番号	施設番号	図面番号	図面個有番号
H	441107211042						

42

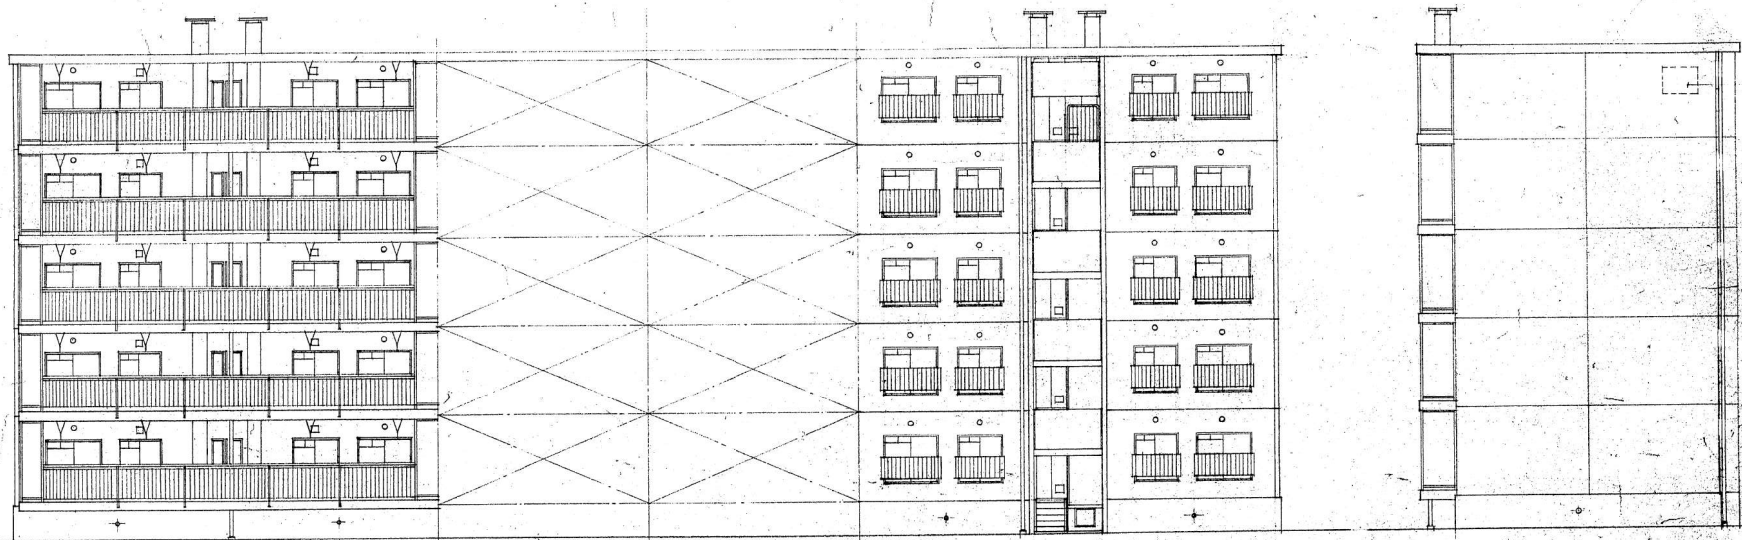

南立面図


北立面図

東立面図

7 46年8月 日

公-71-5PC-3DK(A4) 標準設計 建	
立面図	縮尺: 1/100
社団法人 プレハブ建築協会	図面番号: 414

43

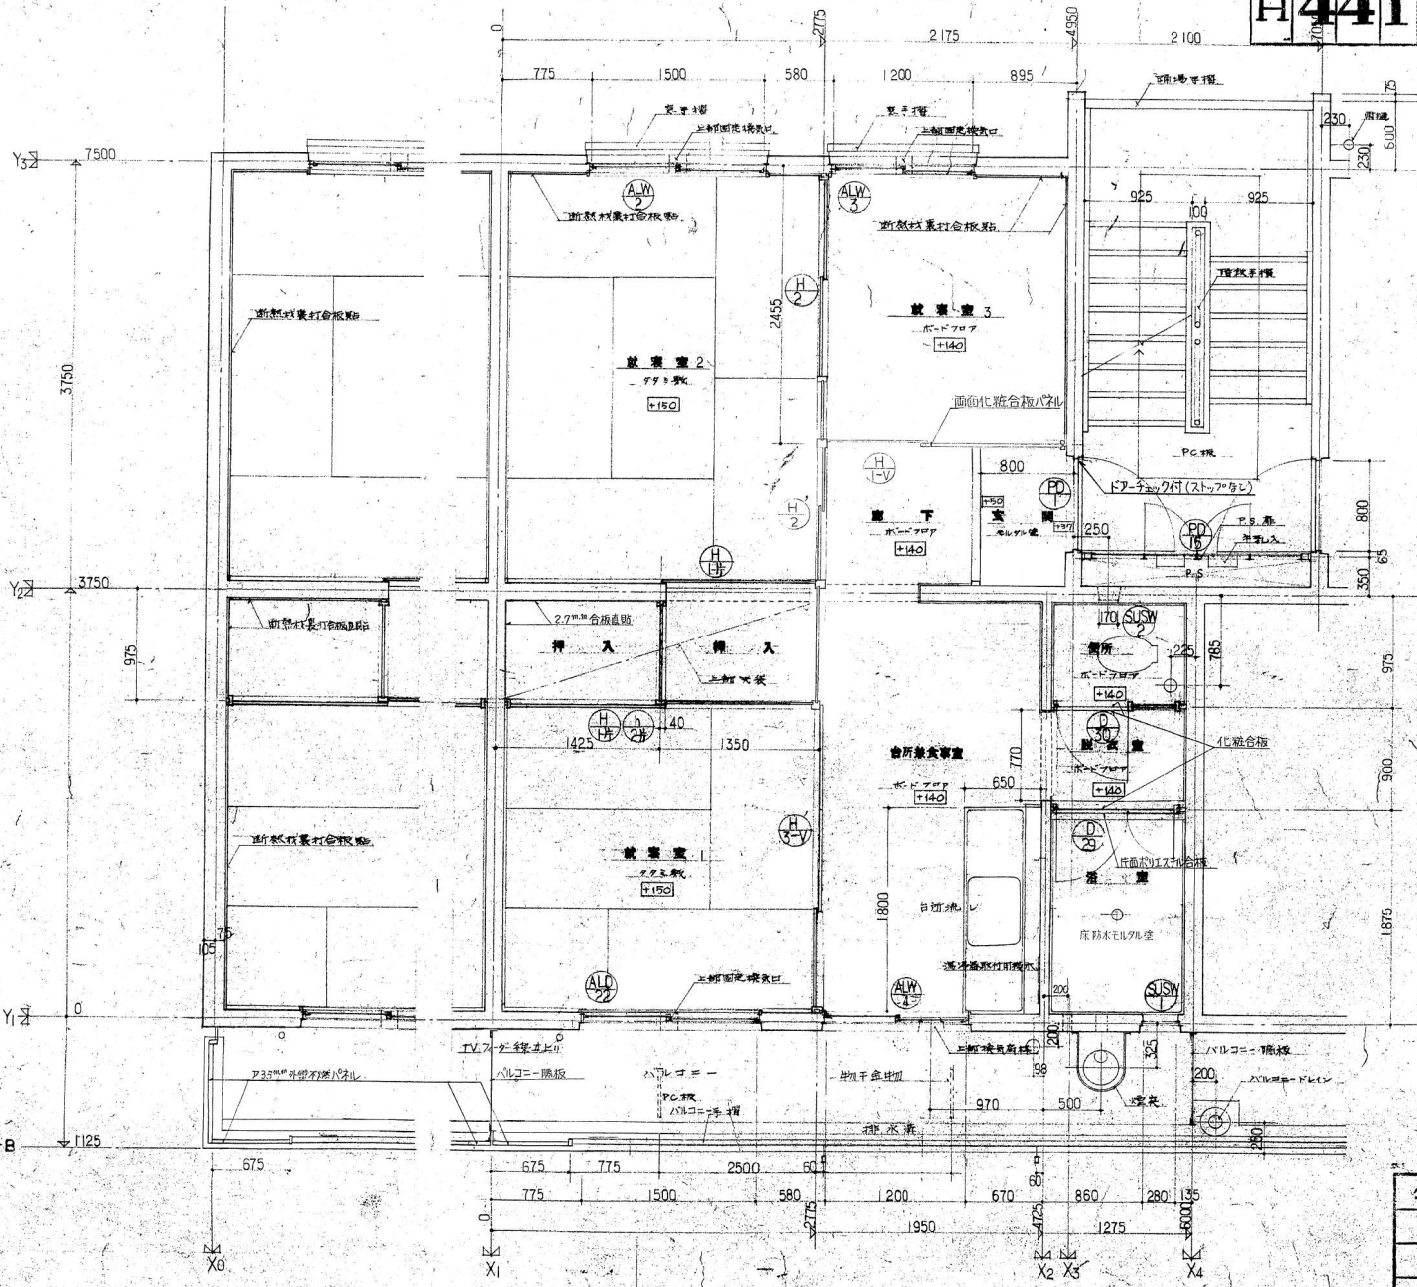

8	.46	8
---	-----	---


現場成型リスト
アイエエ順

カ	玄関床	024-1B
ク	脱衣室床	024-1A
ク	便所床	024-1A


現場取付部品リスト
アイエエ順

ア	壁 窓	Q23-7A
イ	踊場手摺リ	Q23-3B
カ	階段手摺II	Q23-3A
カ	階段下リ壁	Q23-3C
サ	台所流し	Q23-5A
シ	壁 植	Q23-7D
シ	タンス	Q23-5D
シ	TVアンテナ	Q23-7C
シ	TVアンテナ	
ハ	床 植	Q23-6C
ハ	P.S. 扉	Q23-6A
ハ	バルコニー手摺	Q23-1
ハ	バルコニー手摺	Q23-2A
ハ	バルコニー手摺	Q23-2B
マ	窓手摺リ	Q23-4A
マ	物干金物	Q23-5C

公-71-5PC-3DK(A4) 標準設計 建	
平面詳細図	図尺 1/30
社団法人 オレハブ建築協会	415

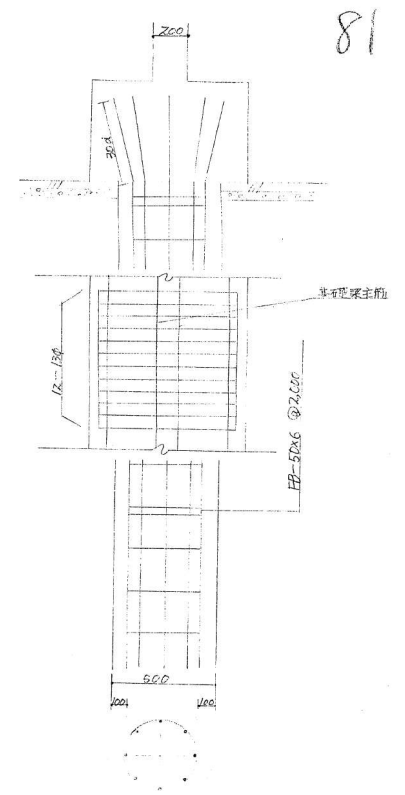

81

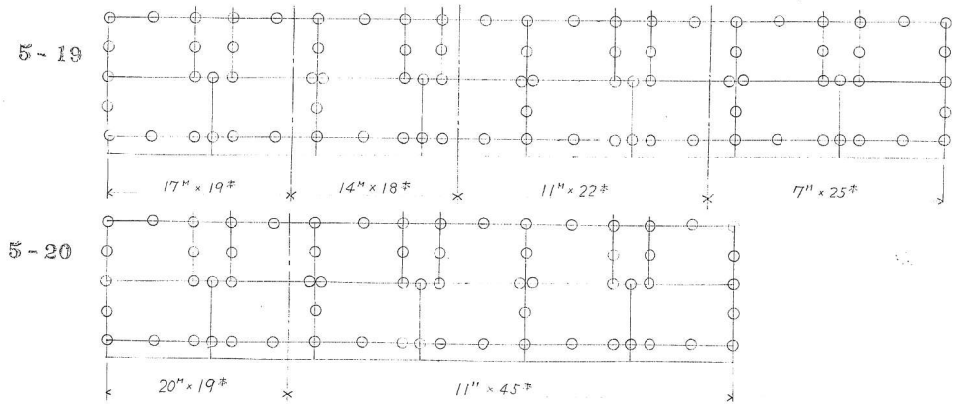

主筋 8-D16
 HOOP 9@250
 FB 50x6 @2,000


抗配筋图 1/20


抗 配 置 图	
才 号	籍 尺 1/200, 1/20
图 数	枚 年 月 日
横 浜 市 建 筑 局	

K

【添付資料6】地質調査図(柱状図)

調査位置平面図

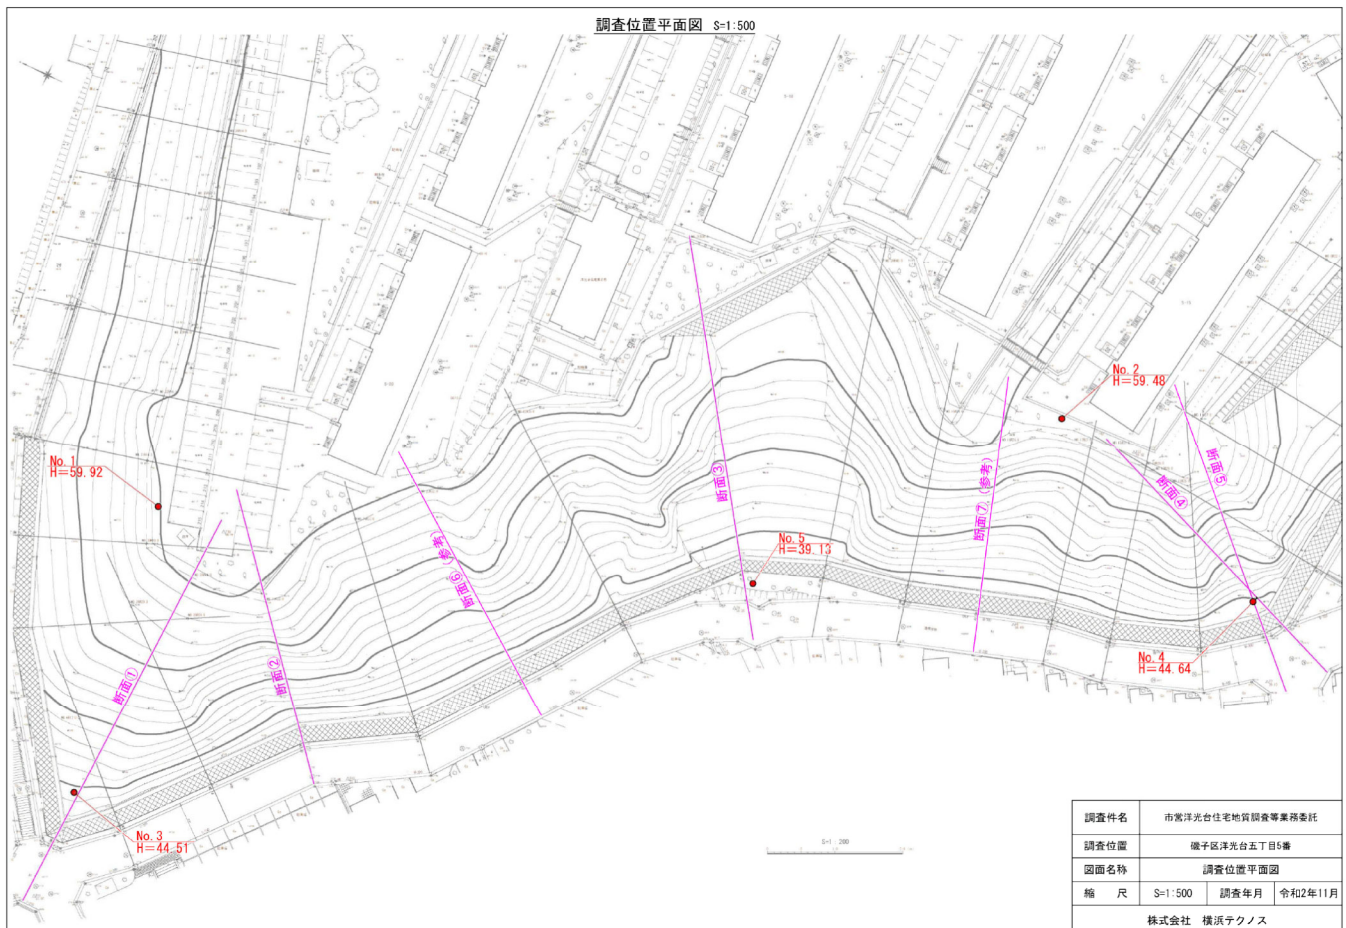

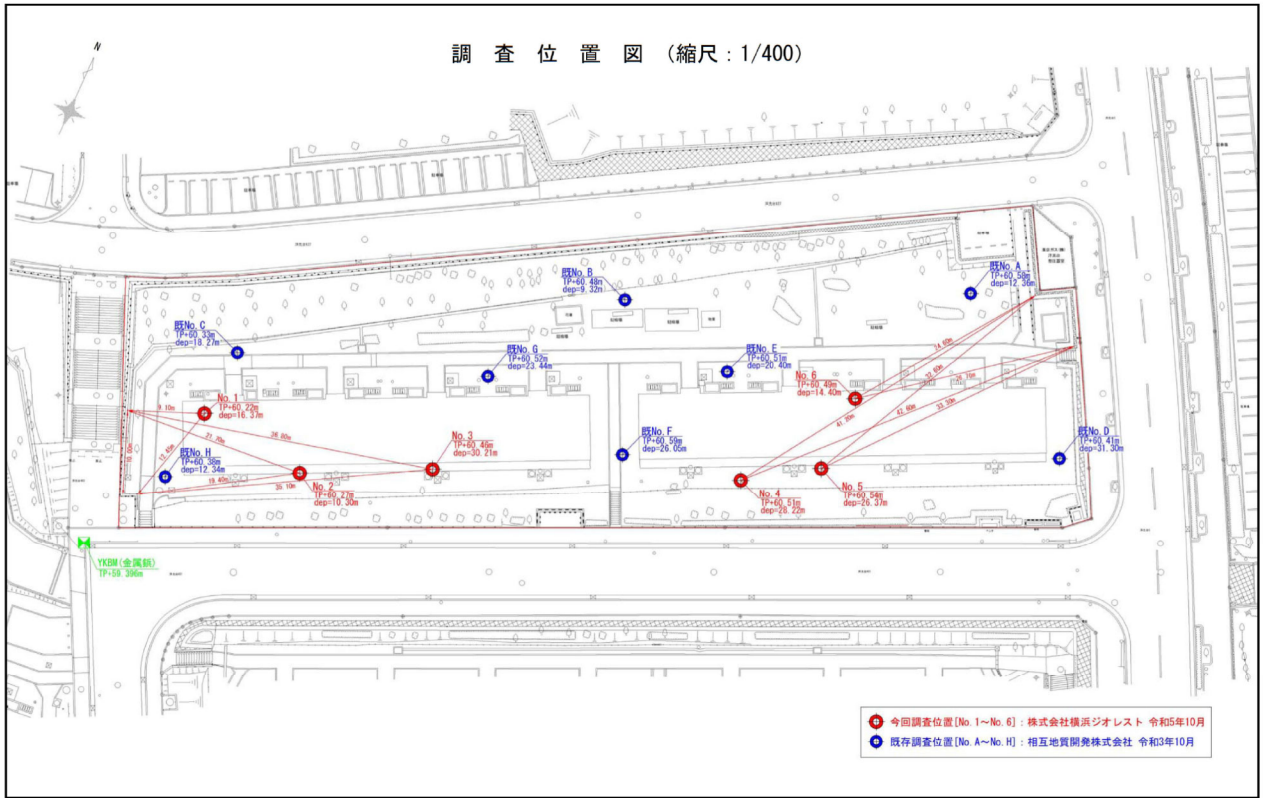

ボーリング柱状図



土質ボーリング柱状図 (標準貫入試験)

調査名 洋光台自主建設事業(第Ⅱ区)に伴う地質調査業務委託(その2)

事業名または工事名

調査目的及び調査対象 建築 構造物基礎



ボーリング名 No.3	調査位置 神奈川県横浜市磯子区洋光台玉丁目5番	北緯 35° 22' 24.9"
発注機関 横浜市建設局 市営住宅課	調査期間 令和5年09月26日～令和5年09月27日	東経 139° 35' 40.6"
調査業者名 株式会社横浜シオリスト 電話(045-225-6033)	主任技師	現地代理人
調査者名	代表者	ボーリング責任者
孔口標高 T.P. 60.46 m	方位	地盤勾配
総掘孔長 30.21 m	方位	方位
	標準貫入試験機 1000 D-0	
	エンジン NFD-9	ポンプ BG-3C

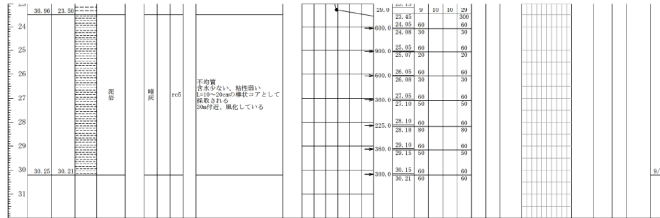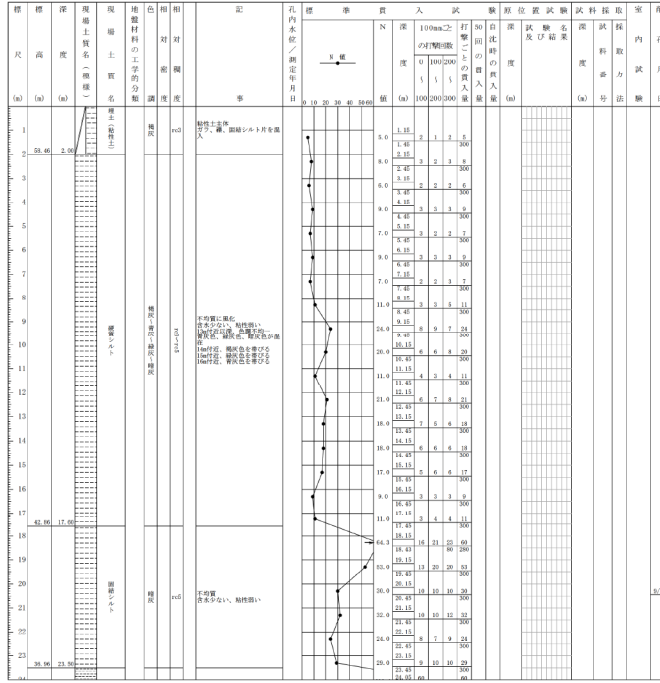

土質ボーリング柱状図 (標準貫入試験)

調査名 洋光台住宅建設事業(第1区)に伴う地質調査業務委託(その2)
 調査目的及び調査対象 建築 構造物基礎



ボーリング名	No.4	調査位置	神奈川県横浜市磯子区洋光台5丁目5番	北緯	35° 22' 26.1"
発注機関	横浜市建設局 市営住宅課	調査期間	令和5年09月27日～令和5年09月29日	東経	139° 33' 41.8"
孔口標高	T.P. 60.51 m	角	90°	試験機	1000 D-0
総掘孔長	28.22 m	方位	107° 30'	エンジン	NFD-9
		地盤勾配	0°	ポンプ	MG-3C

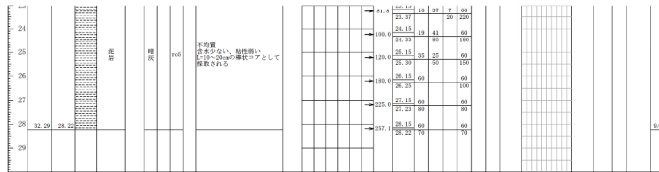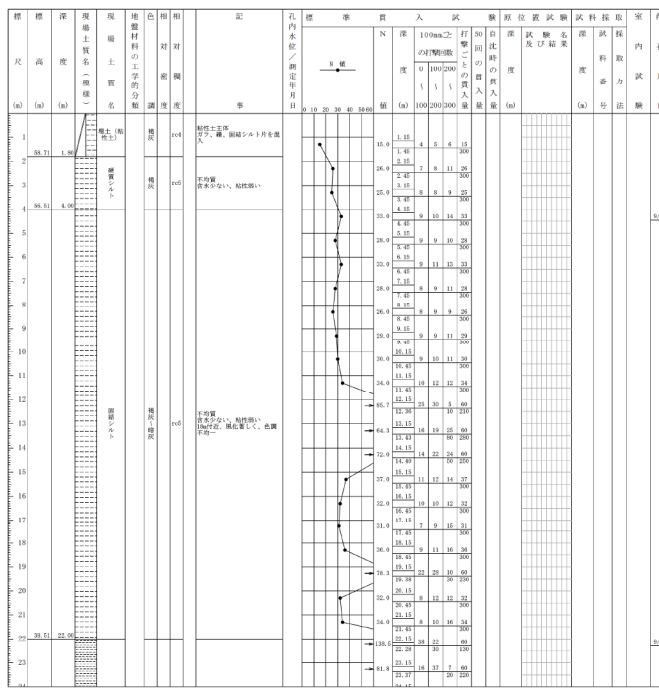

土質ボーリング柱状図 (標準貫入試験)

調査名 洋光台住宅建設事業(第1区)に伴う地質調査業務(その2)
 事業名または工事名
 調査目的及び調査対象 建築 構造物基礎

ボーリング名	No.5	調査位置	神奈川県横浜市磯子区洋光台5丁目5番	北緯	35° 22' 26.4"
発注機関	横浜市建設局 市営住宅課	調査期間	令和5年09月29日～令和5年09月30日	東経	139° 35' 42.1"
電話	045-225-6023	現地代理人		鑑定者	鑑定者
孔口標高	T.P. 60.54 m	方位		試験機	TR10 D-0
総掘り長	26.37 m	方位		エンジン	NFD-9
				ポンプ	RG-3C

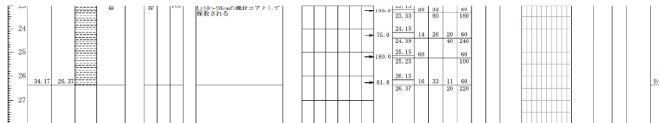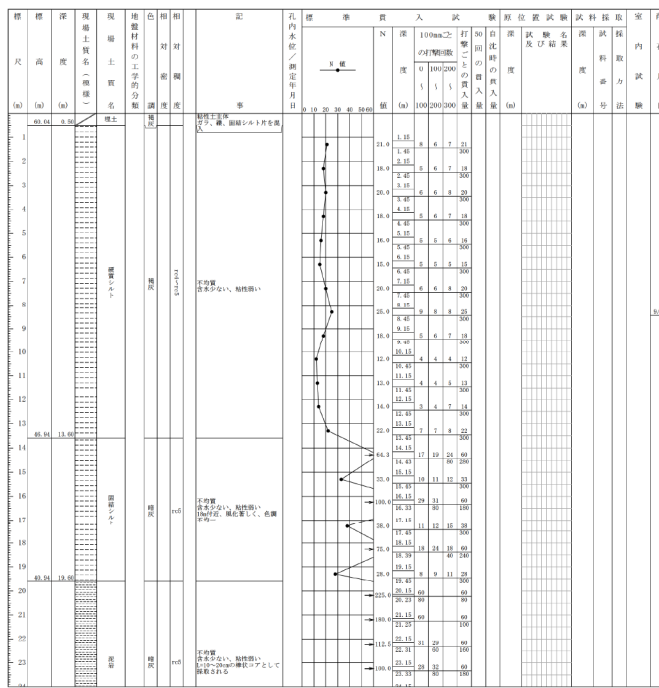

土質ボーリング柱状図 (標準貫入試験)

調査名 洋光台自主建築事業(第1区)に伴う地質調査業務委託(その2)

事業名または工事名

調査目的及び調査対象 建築 構造物基礎

ボーリング名 No.6	調査位置 神奈川県横浜市磯子区洋光台玉丁目5番	北緯 35° 22' 26.4"
発注機関 横浜市建設局 市営住宅課	調査期間 令和5年09月25日～令和5年09月25日	東経 139° 35' 42.1"
現地代理人	調査機 1000 30-c	コア 標準貫入試験管
孔口標高 T.P. 40.49 m	角	方位
総掘孔長 14.40 m	度	度
地盤勾配	標準貫入試験機 エンジン	ポンプ
	NFD-10	W-8

標高 (m)	深さ (m)	現地土質名	地盤材料の工学的分類	色相	相対湿度	記号	孔内水位/測定年月日	標準貫入試験		原位置試験及び結果	試験採取	室内試験
								N値	試験回数			


【添付資料7】アスベスト含有調査報告書概要

市営洋光台住宅19棟 アスベスト及びPCB含有調査委託（分析数一覧表）


検体No.	仕様	定性分析結果			定量分析結果	含有部位	レベル
		JIS A 1481-1	JIS A 1481-2	総合判定	JIS A 1481-3		
1	吹付タイル	含有	—	含有	クリソタイル 0.3%	下地調整材	3
2	シール材	含有	—	含有	クリソタイル 0.2%	下地調整材	3
3	シール材	含有	—	含有	クリソタイル 0.3%	本体/ 下地調整材	3
4	塗装	含有	—	含有	クリソタイル 0.3%	下地調整材	3
5	リシン吹付	含有なし	含有なし	含有なし	—	—	—
6	PC板EP-1	含有なし	含有なし	含有なし	—	—	—
7	PC板金ゴテ一部モルタル	含有なし	含有なし	含有なし	—	—	—
8	塗膜防水	含有なし	含有なし	含有なし	—	—	—
9	コーキング	含有なし	含有なし	含有なし	—	—	—
10	フェルト	含有なし	含有なし	含有なし	—	—	—
11	シート防水(アスファルトルーフィング)	含有なし	含有なし	含有なし	—	—	—
12	シート防水(アスファルトルーフィング)	含有なし	含有なし	含有なし	—	—	—
13	アスベストスラブφ20	含有	—	含有	クリソタイル 4.2%	本体	3
14	コーキング	含有なし	含有なし	含有なし	—	—	—
15	シール材	含有なし	含有なし	含有なし	—	—	—
16	パテ	含有なし	含有なし	含有なし	—	—	—
17	石綿セメント板φ8成型リシン吹付	含有	—	含有	クリソタイル 4.5%	本体/ 下地調整材	3
18	シール材	含有	—	含有	クリソタイル 0.2%	下地調整材	3
19	石綿セメント板φ6.3VP	含有	—	含有	クリソタイル 2.5%	本体	3
20	不燃外壁パネル	含有	—	含有	クリソタイル 2.5%	本体	3
21	ガスケット	含有なし	含有なし	含有なし	—	—	—
22	コーキング	含有なし	含有なし	含有なし	—	—	—
23	コーキング	含有	—	含有	クリソタイル 0.2%	下地調整材	3
24	PC板EP-1	含有なし	含有なし	含有なし	—	—	—
25	モルタル金ゴテ	含有なし	含有なし	含有なし	—	—	—
26	モルタル塗	含有なし	含有なし	含有なし	—	—	—
27	コーキング	含有なし	含有なし	含有なし	—	—	—
28	ソフト巾木	含有	—	含有	クリソタイル 0.5%	接着剤	3
29	防水モルタル	含有なし	含有なし	含有なし	—	—	—
30	モルタルパッキング	含有なし	含有なし	含有なし	—	—	—
31	シール材	含有なし	含有なし	含有なし	—	—	—
32	シール材(白)	含有なし	含有なし	含有なし	—	—	—
33	シール材(灰)	含有なし	含有なし	含有なし	—	—	—
34	パテ	含有なし	含有なし	含有なし	—	—	—
35	VP	含有なし	含有なし	含有なし	—	—	—
36	防水モルタルの上塗膜防水	含有なし	含有なし	含有なし	—	—	—
37	アスファルト防水	含有	—	含有	フレイト/フクリライト 0.4%	本体	3
38	アスファルトコーキング	含有なし	含有なし	含有なし	—	—	—
39	油性コーキング	含有	—	含有	クリソタイル 0.3%	本体	3
40	パテ	含有なし	含有なし	含有なし	—	—	—
41	ケイカル板第一種	含有なし	含有なし	含有なし	—	—	—
42	断熱材裏打合板直貼の上クロス	含有なし	含有なし	含有なし	—	—	—
43	クッションフロア	含有なし	含有なし	含有なし	—	—	—
44	合板φ2.7直貼	含有なし	含有なし	含有なし	—	—	—
合計分析数		44	31		13		

市営洋光台住宅20棟 アスベスト及びPCB含有調査委託（分析数一覧表）

検体No.	仕様	定性分析結果			定量分析結果	含有部位	レベル
		JIS A 1481-1	JIS A 1481-2	総合判定	JIS A 1481-3		
1	吹付タイル	含有なし	含有なし	含有なし	—	—	—
2	シール材	含有なし	含有なし	含有なし	—	—	—
3	シール材	含有なし	含有なし	含有なし	—	—	—
4	シール材	含有なし	含有なし	含有なし	—	—	—
5	塗装	含有なし	含有なし	含有なし	—	—	—
6	リシン吹付	含有なし	含有なし	含有なし	—	—	—
7	PC板EP-1	含有なし	含有なし	含有なし	—	—	—
8	PC板金ゴテ一部モルタル	含有なし	含有なし	含有なし	—	—	—
9	塗膜防水	含有なし	含有なし	含有なし	—	—	—
10	コーキング	含有なし	含有なし	含有なし	—	—	—
11	フェルト	含有なし	含有なし	含有なし	—	—	—
12	シート防水(アスファルトルーフィング)	含有なし	含有なし	含有なし	—	—	—
13	シート防水(アスファルトルーフィング)	含有なし	含有なし	含有なし	—	—	—
14	アスベストスラブ②20	含有	—	含有	クリソタイル 3.6%	本体	3
15	コーキング	含有なし	含有なし	含有なし	—	—	—
16	シール材	含有なし	含有なし	含有なし	—	—	—
17	パテ	含有なし	含有なし	含有なし	—	—	—
18	石綿セメント板⑧成型リシン吹付	含有	—	含有	クリソタイル 1.1%	本体	3
19	シール材	含有	—	含有	クリソタイル 0.2%	本体	3
20	石綿セメント板⑦6.3VP	含有	—	含有	クリソタイル 7.2%	本体	3
21	不燃外壁パネル	含有	—	含有	クリソタイル 2.7%	本体	3
22	ガスケット	含有なし	含有なし	含有なし	—	—	—
23	コーキング	含有なし	含有なし	含有なし	—	—	—
24	コーキング	含有なし	含有なし	含有なし	—	—	—
25	化粧断熱材直貼	含有	—	含有	クリソタイル 0.2%	接着剤	3
26	PC板EP 1	含有なし	含有なし	含有なし	—	—	—
27	モルタル金ゴテ	含有なし	含有なし	含有なし	—	—	—
28	モルタル塗	含有なし	含有なし	含有なし	—	—	—
29	コーキング	含有なし	含有なし	含有なし	—	—	—
30	ソフト巾木	含有	—	含有	クリソタイル 0.3%	接着剤	3
31	防水モルタル	含有なし	含有なし	含有なし	—	—	—
32	モルタルパッキング	含有なし	含有なし	含有なし	—	—	—
33	シール材	含有なし	含有なし	含有なし	—	—	—
34	シール材(白)	含有なし	含有なし	含有なし	—	—	—
35	シール材(灰)	含有なし	含有なし	含有なし	—	—	—
36	パテ	含有なし	含有なし	含有なし	—	—	—
37	VP	含有なし	含有なし	含有なし	—	—	—
38	防水モルタルの上塗膜防水	含有なし	含有なし	含有なし	—	—	—
39	防水モルタルの上タイル貼	含有なし	含有なし	含有なし	—	—	—
40	アスファルト防水	含有	—	含有	フレイト/アサライト 0.4%	本体	3
41	浴室パネル	含有なし	含有なし	含有なし	—	—	—
42	浴室パネル	含有なし	含有なし	含有なし	—	—	—
43	アスファルトコーキング	含有なし	含有なし	含有なし	—	—	—
44	油性コーキング	含有	—	含有	クリソタイル 0.3%	本体	3
45	パテ	含有なし	含有なし	含有なし	—	—	—
46	シール材	含有なし	含有なし	含有なし	—	—	—
47	ケイカル板第一種	含有なし	含有なし	含有なし	—	—	—
48	塗膜防水	含有なし	含有なし	含有なし	—	—	—
49	化粧パネル一部タイル	含有なし	含有なし	含有なし	—	—	—
50	シール材	含有なし	含有なし	含有なし	—	—	—
51	ソフト巾木	含有	—	含有	クリソタイル 0.2%	接着剤	3
52	断熱材裏打合板直貼の上クロス	含有なし	含有なし	含有なし	—	—	—
53	クッションフロア	含有なし	含有なし	含有なし	—	—	—
54	ソフト巾木	含有	—	含有	クリソタイル 0.5%	接着剤	3
55	合板②2.7直貼	含有なし	含有なし	含有なし	—	—	—
	合計分析数	55	44		11		

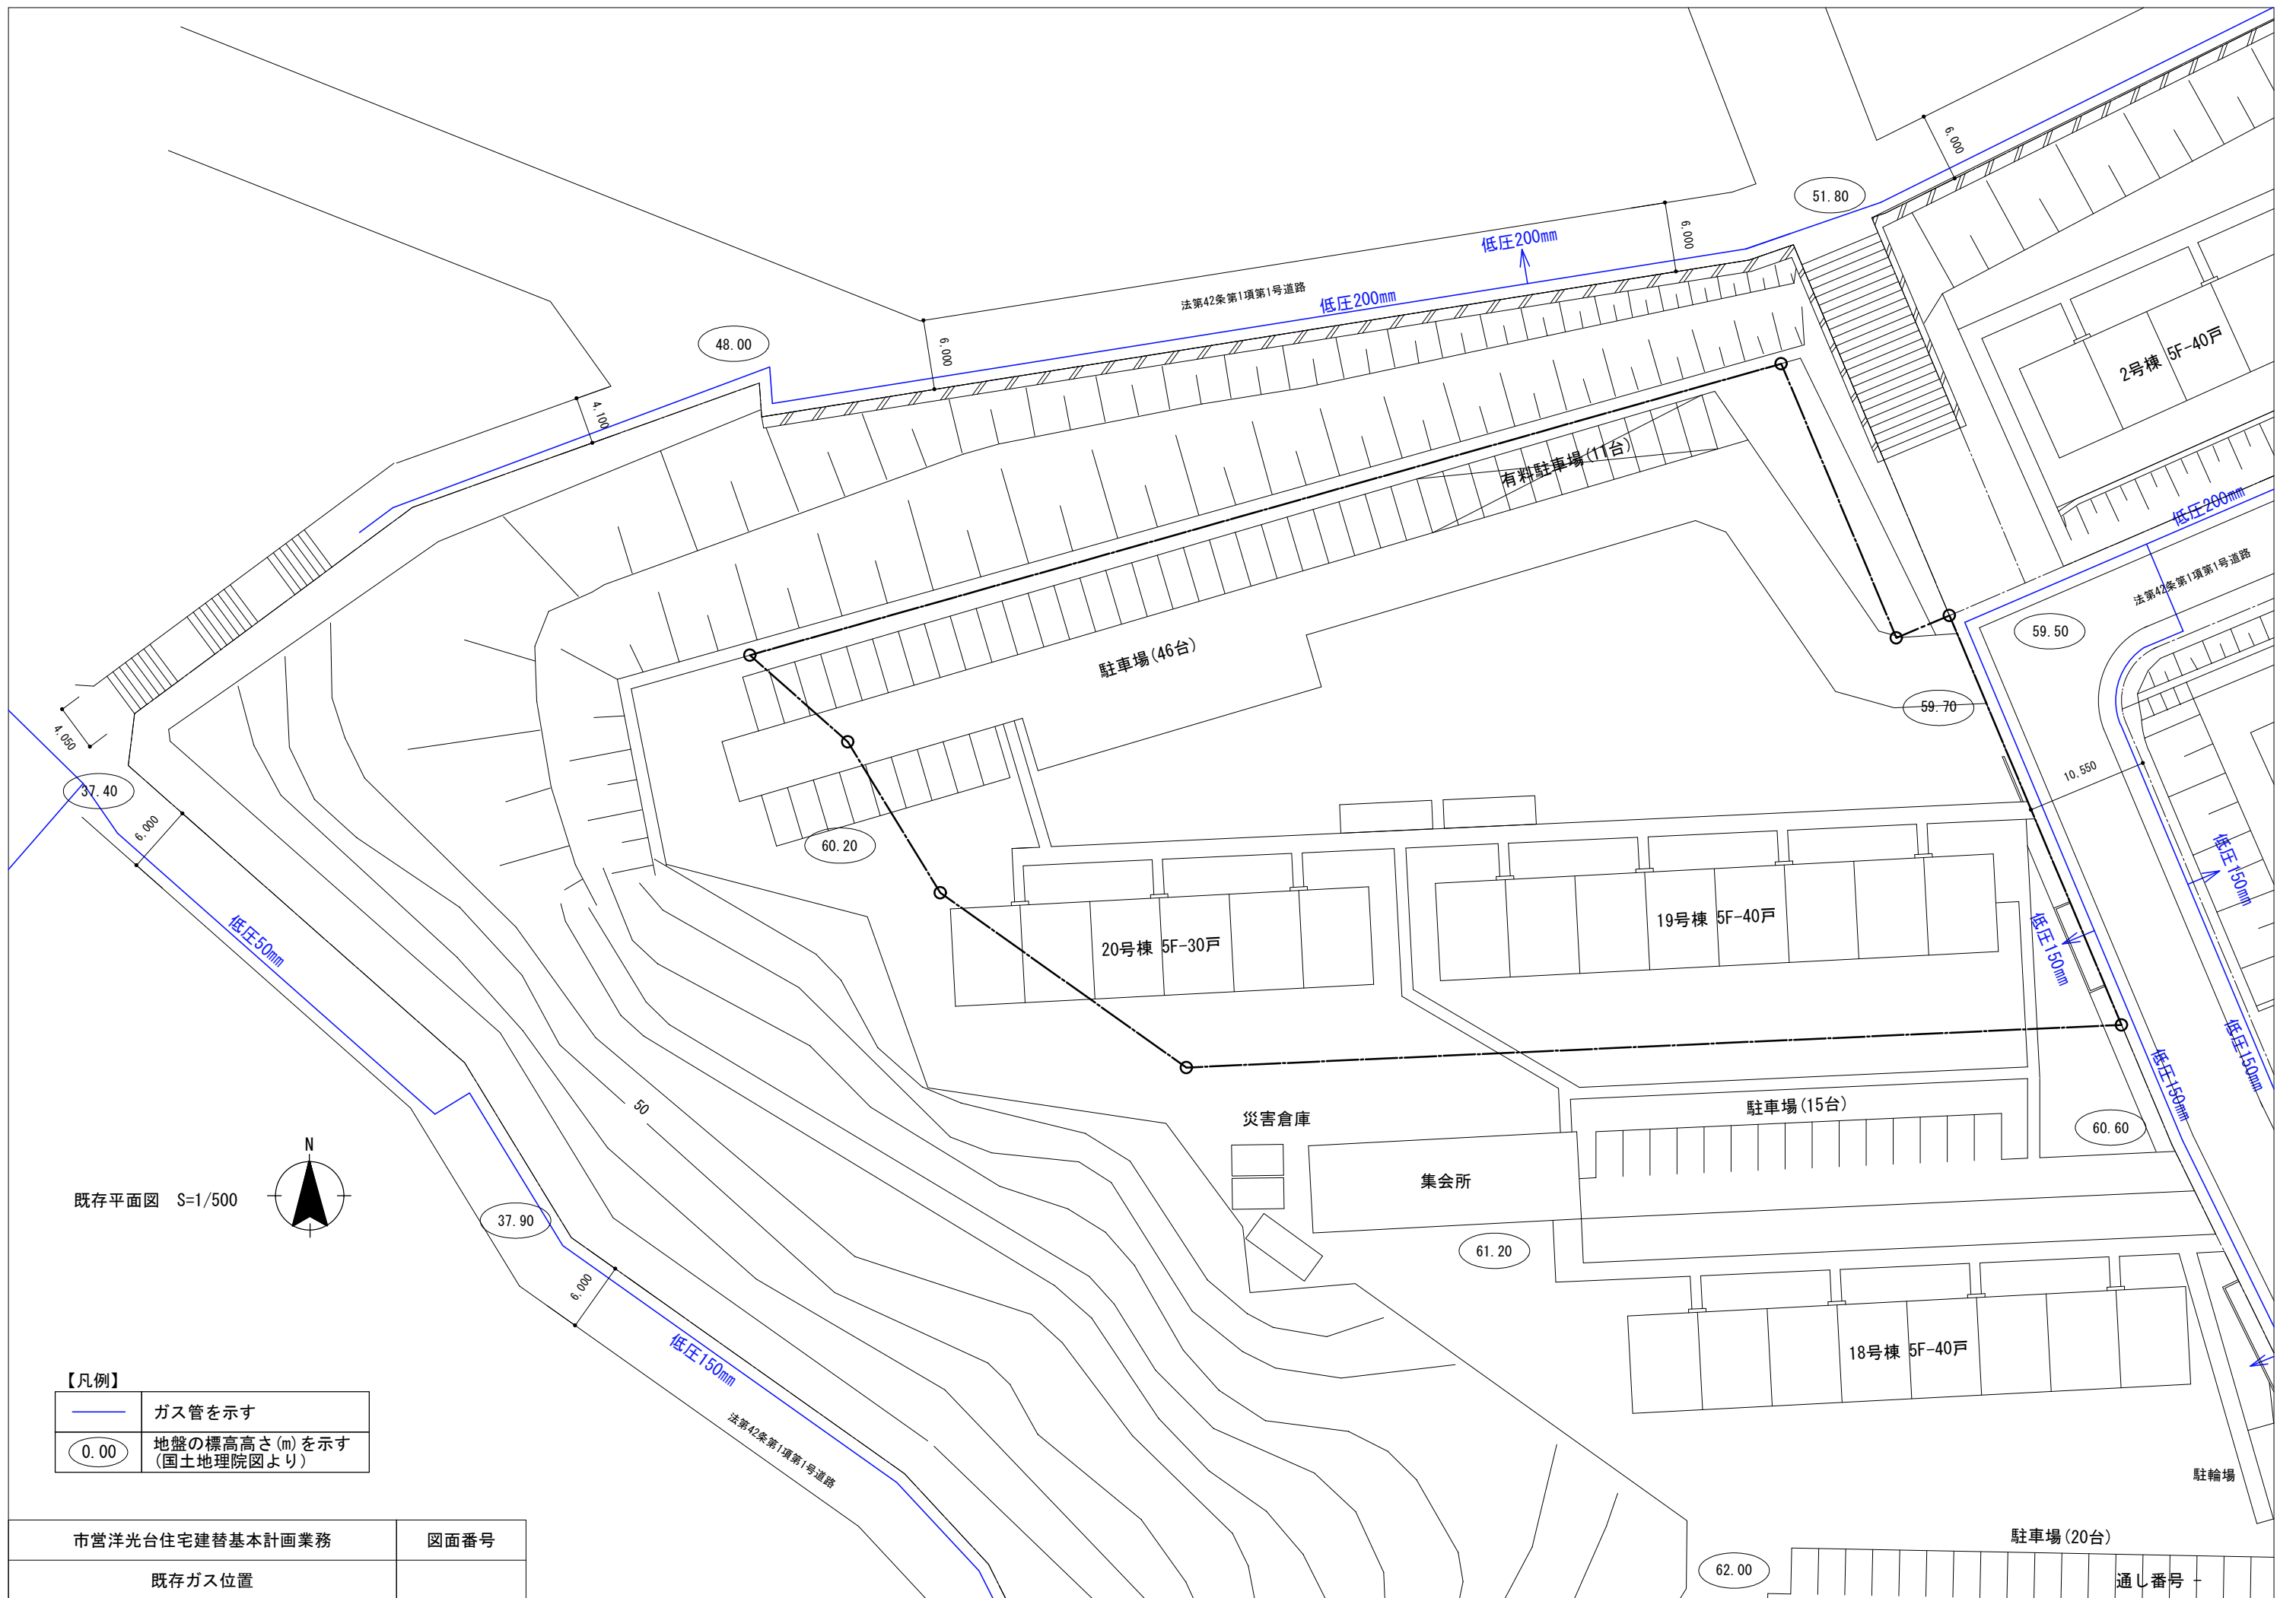

既存平面図 S=1/500

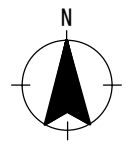


【凡例】


	ガス管を示す
	地盤の標高高さ (m) を示す (国土地理院図より)

市営洋光台住宅建替基本計画業務	図面番号
既存ガス位置	


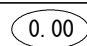
通し番号

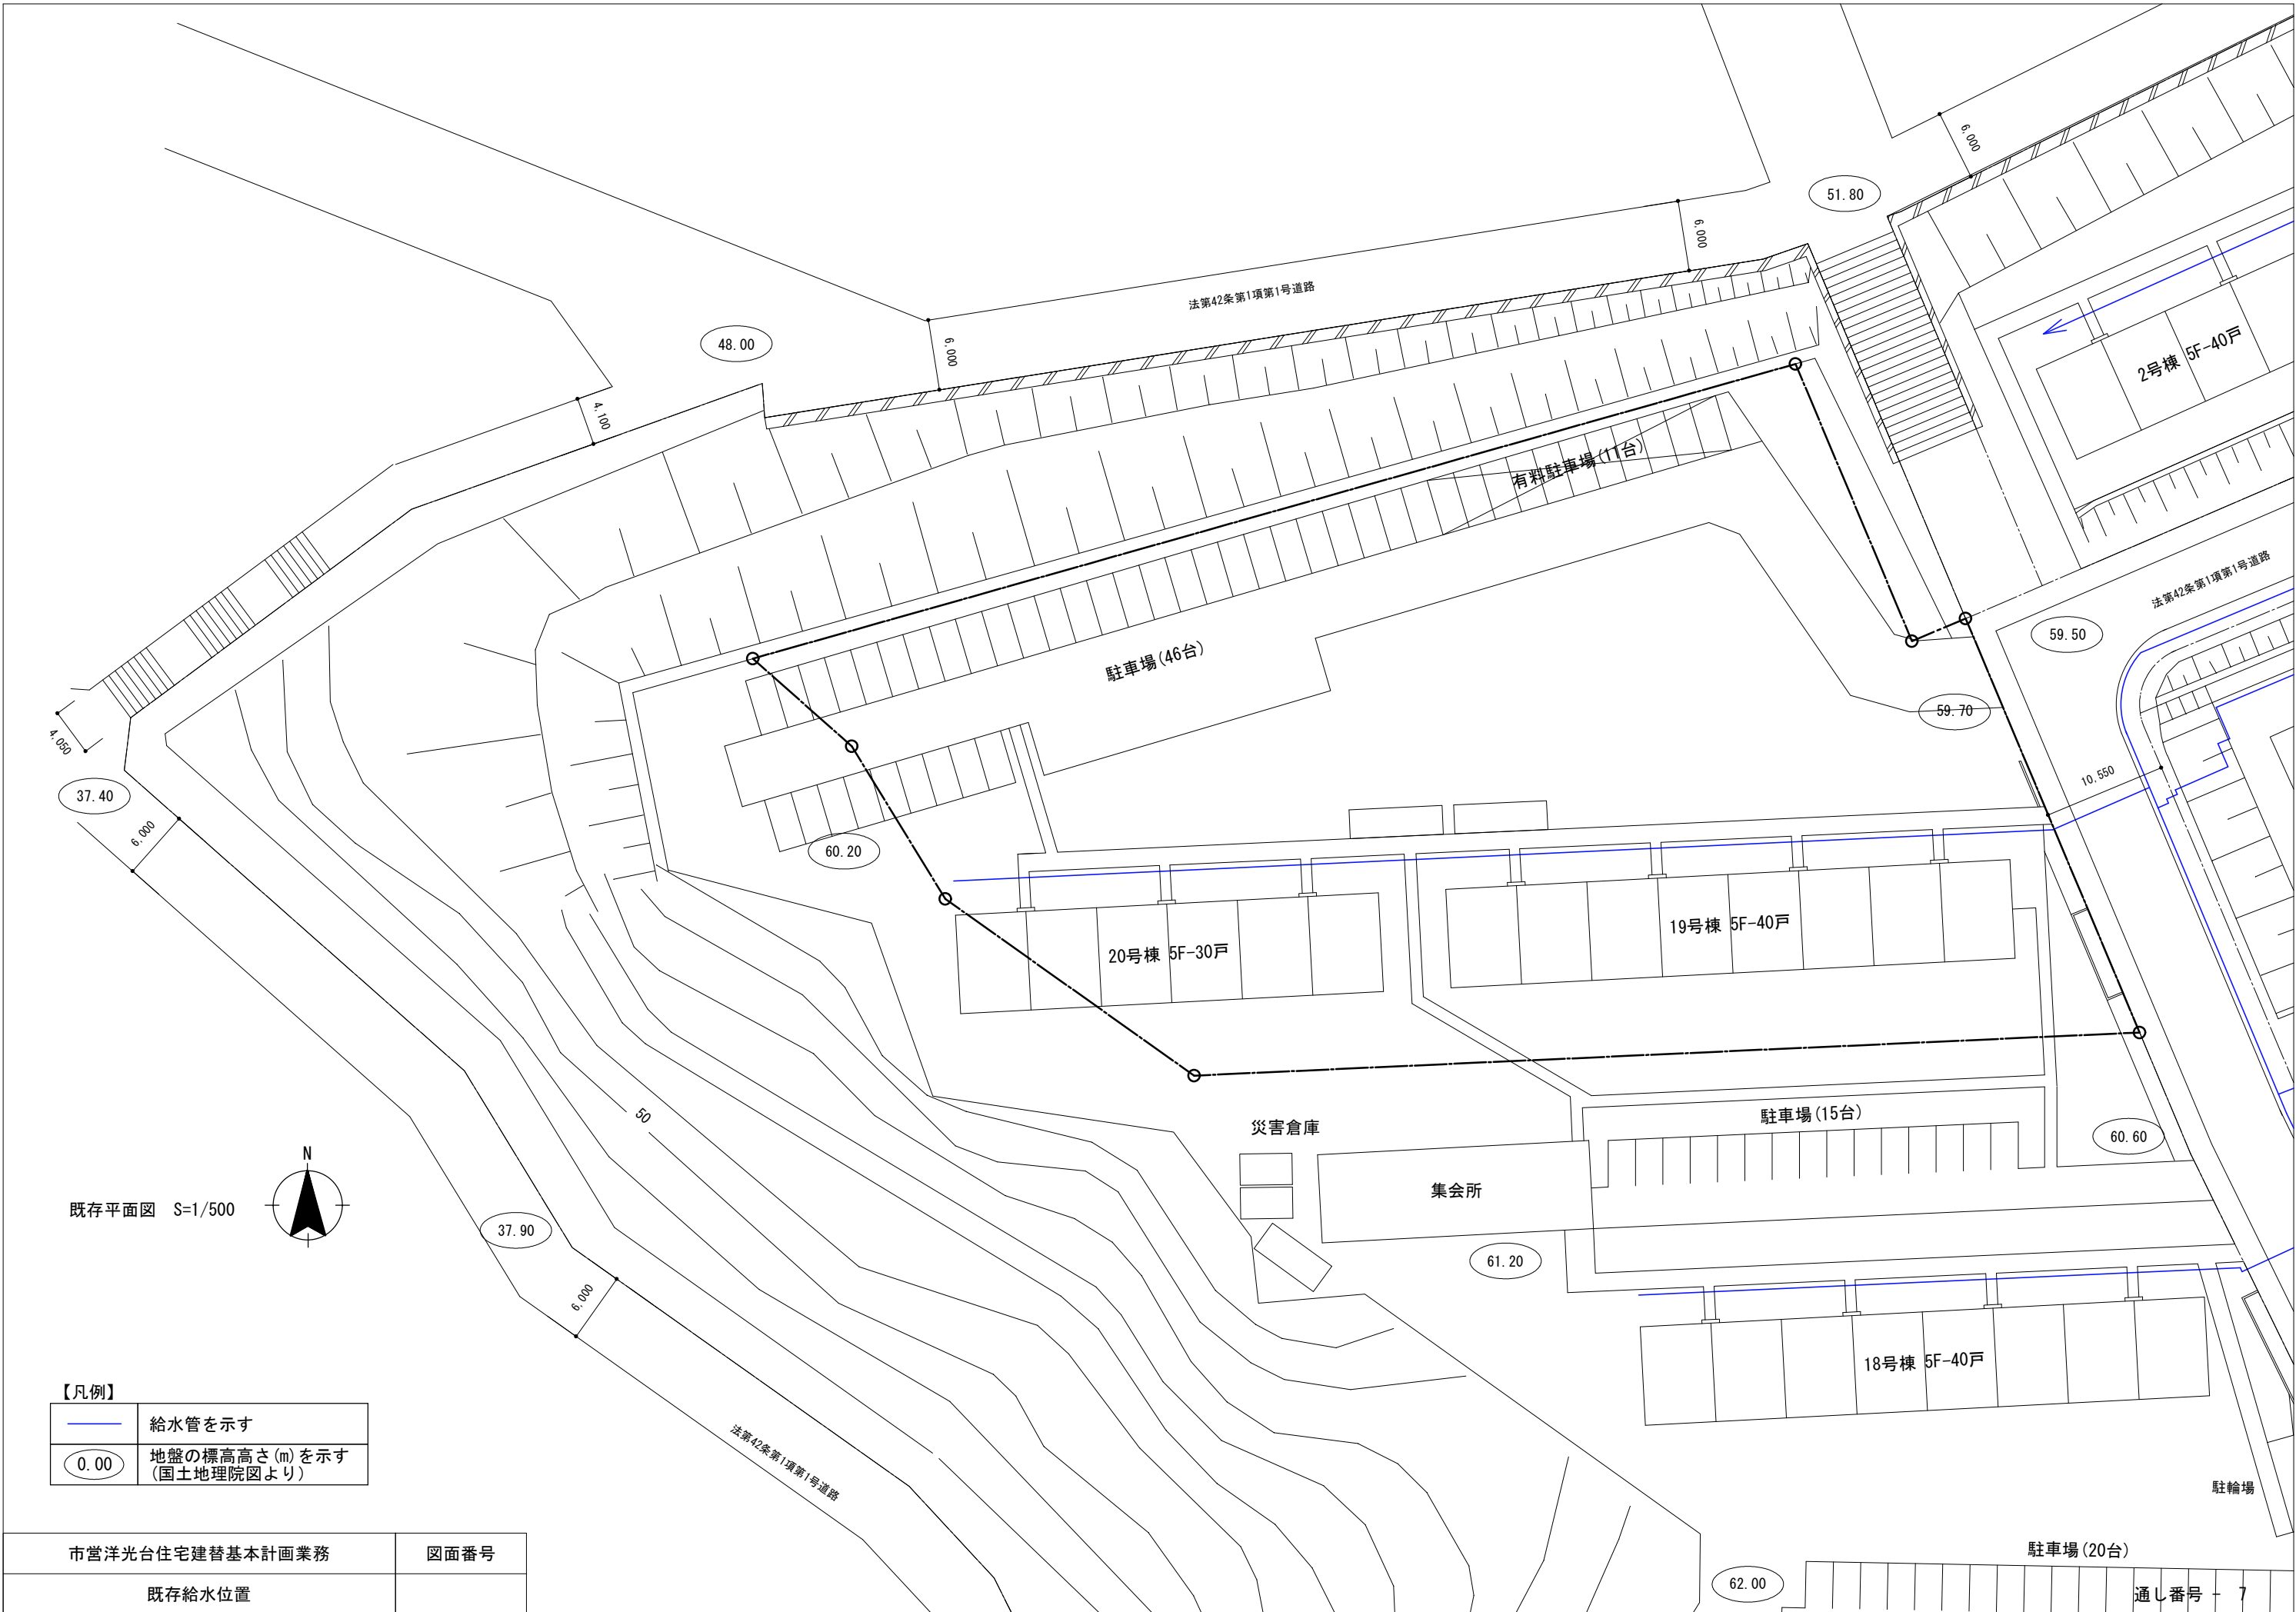

既存平面図 S=1/500

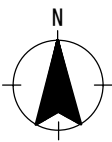

【凡例】

	給水管を示す
	地盤の標高高さ(m)を示す (国土地理院図より)

市営洋光台住宅建替基本計画業務

図面番号

既存給水位置

駐車場(20台)

62.00

