


別紙1図面等資料

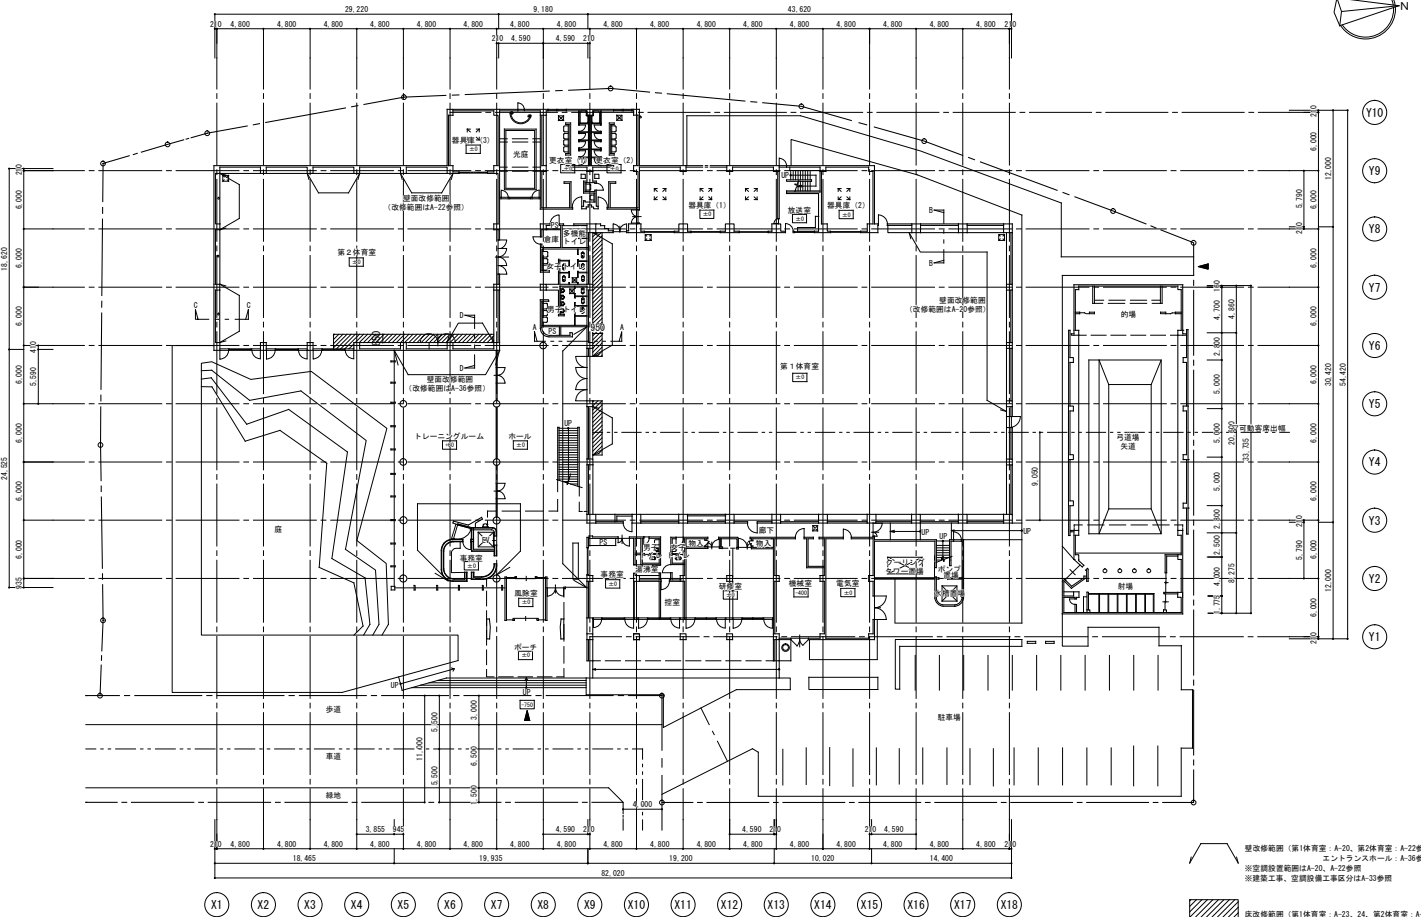

※改修範囲 (第1体育室: A-20, 第2体育室: A-22参照, エントランスホール: A-26参照)
 ※空調設置範囲はA-20, A-22参照
 ※建築工事、空調設備工事区分はA-33参照


改修範囲 (第1体育室: A-23, 24, 第2体育室: A-25, 26参照)

改修後 配置図兼1階平面図 S=1/200

竣工図





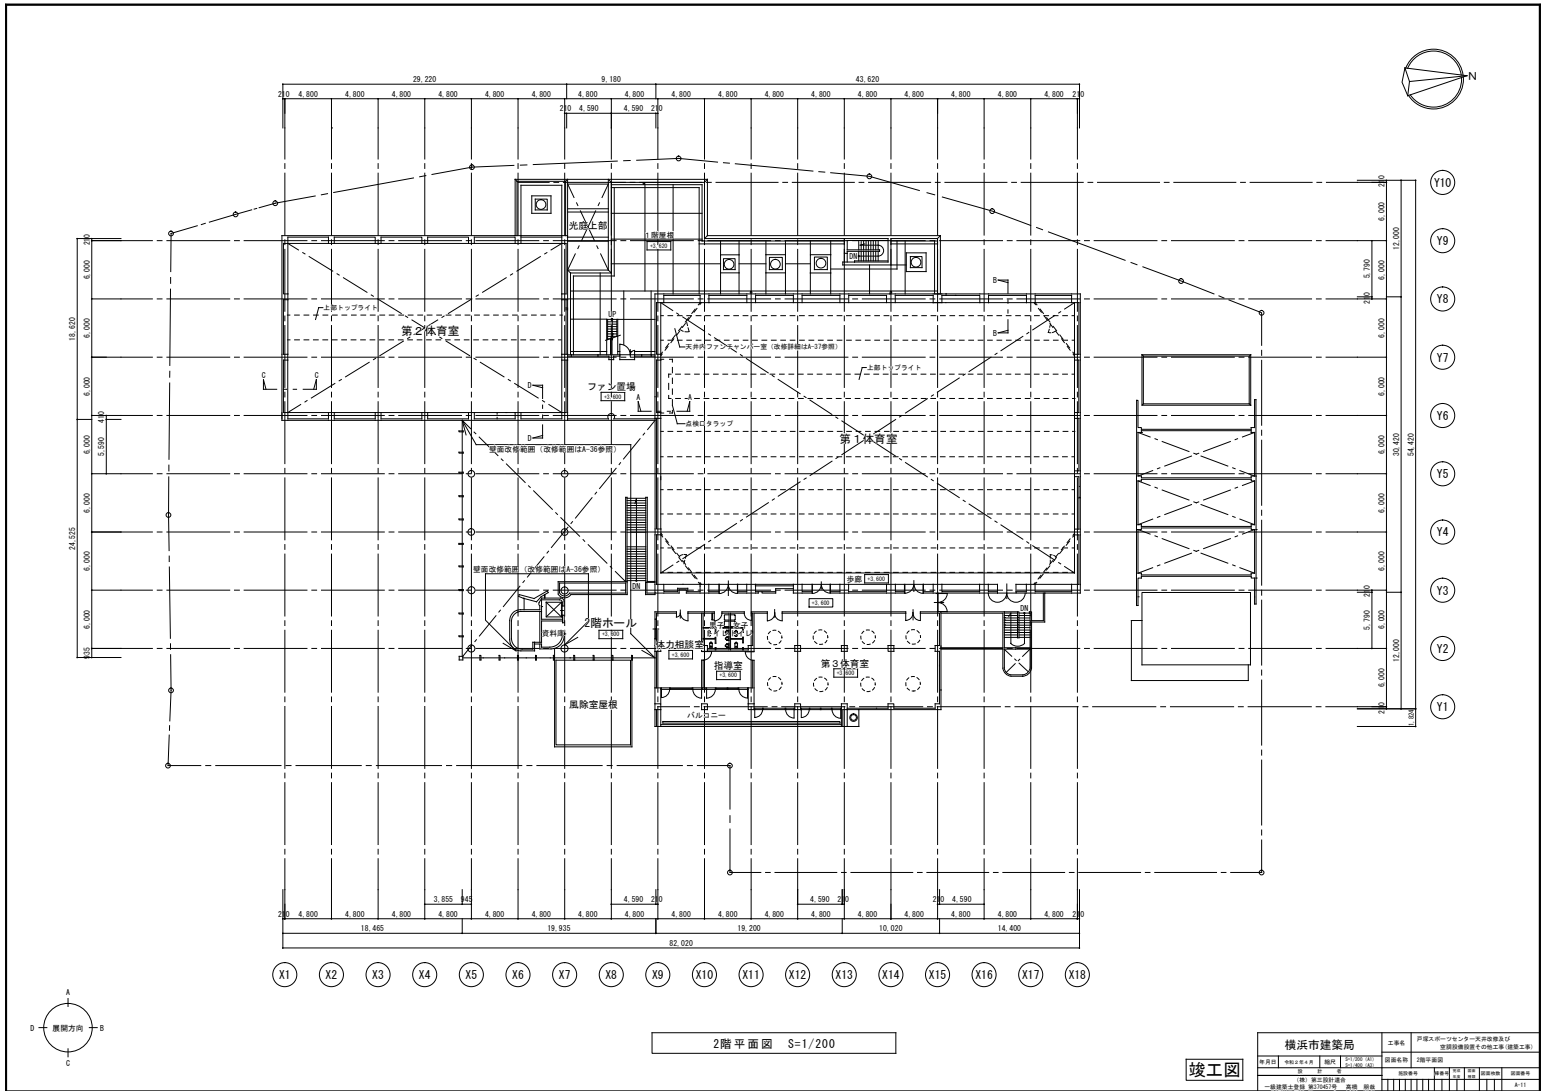


横浜市建築局		工事名	戸塚スポーツセンター大規模修繕及び 空調設備設置工事(建築工事)
図面番号	2階平面図	図面名称	2階平面図

竣工図


2階平面図 S=1/200

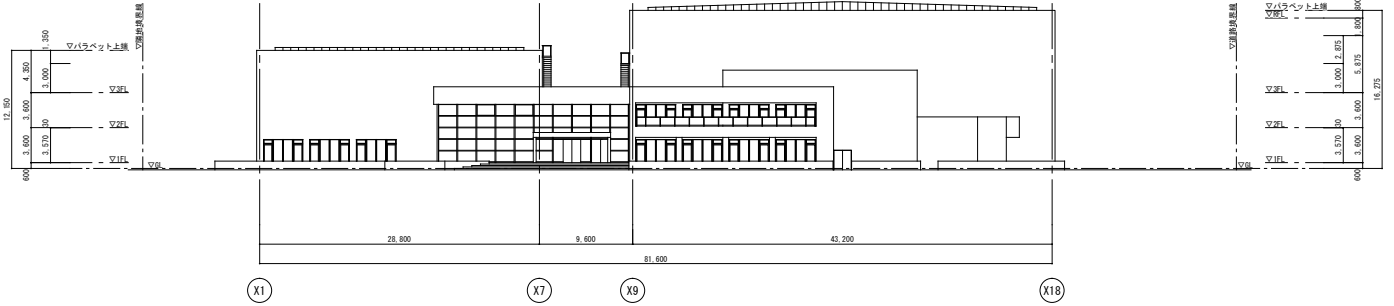

東側立面図 S=1/200

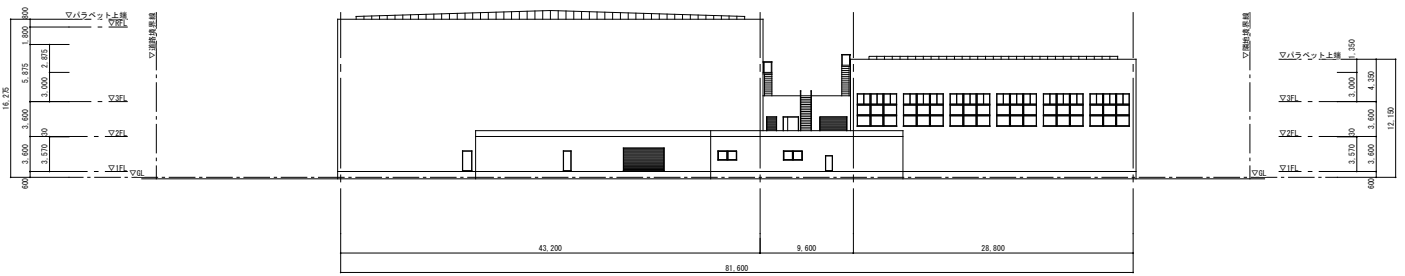

西側立面図 S=1/200





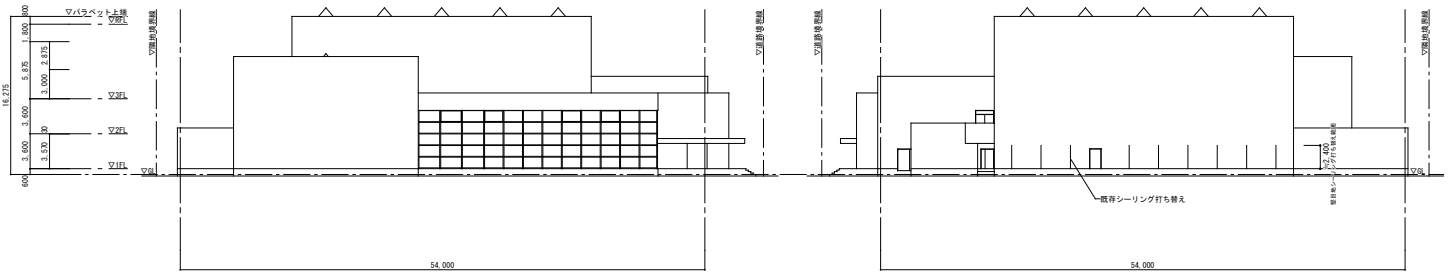


南側立面図 S=1/200

北側立面図 S=1/200

竣工図


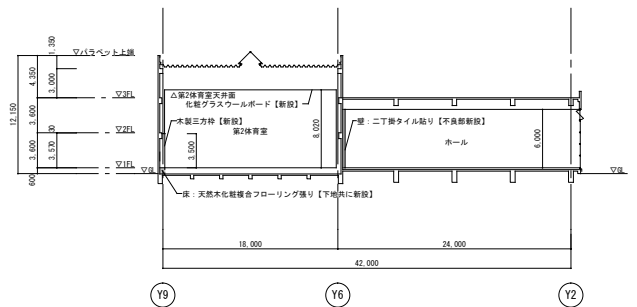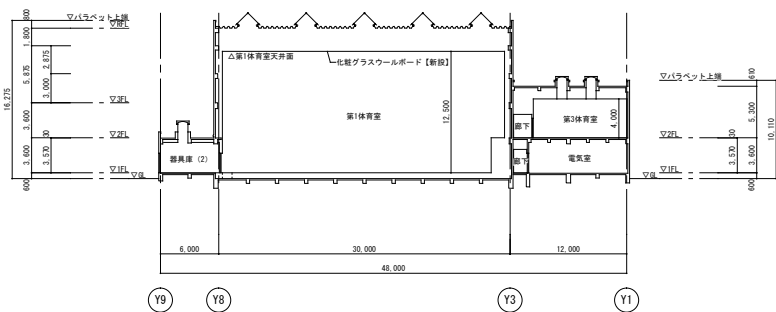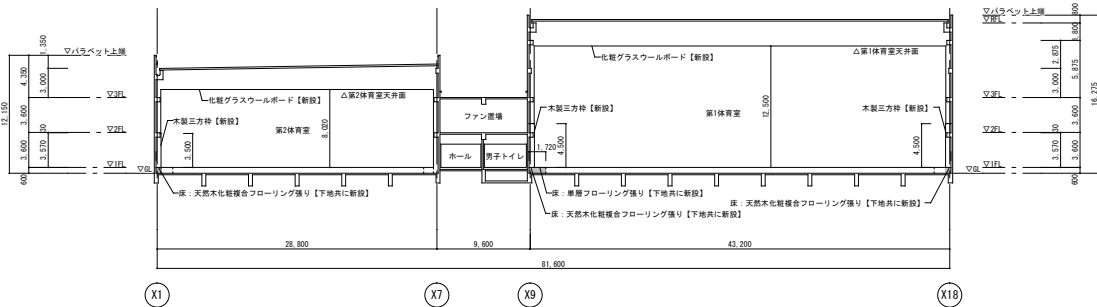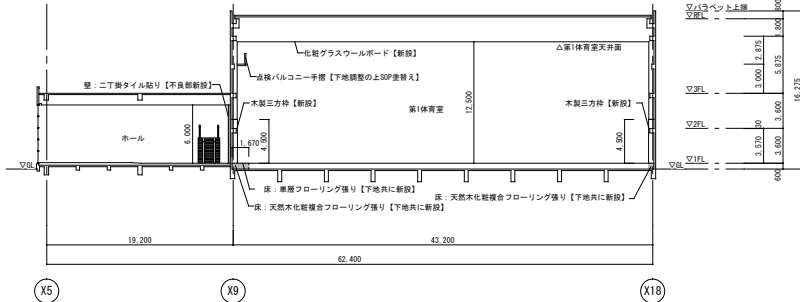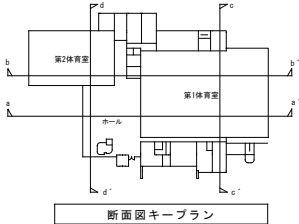

床・壁改修範囲

※床改修範囲：A-10参照
※天井改修範囲：A-14参照
※壁改修範囲：第1体育室 A-20、第2体育室 A-22、エントランスホール A-36参照


竣工図

150038211008

229000011007E




150038211008


229000011007E

横濱市建設局 村田政義建設事務所

150038212059 H2200000 2009 F

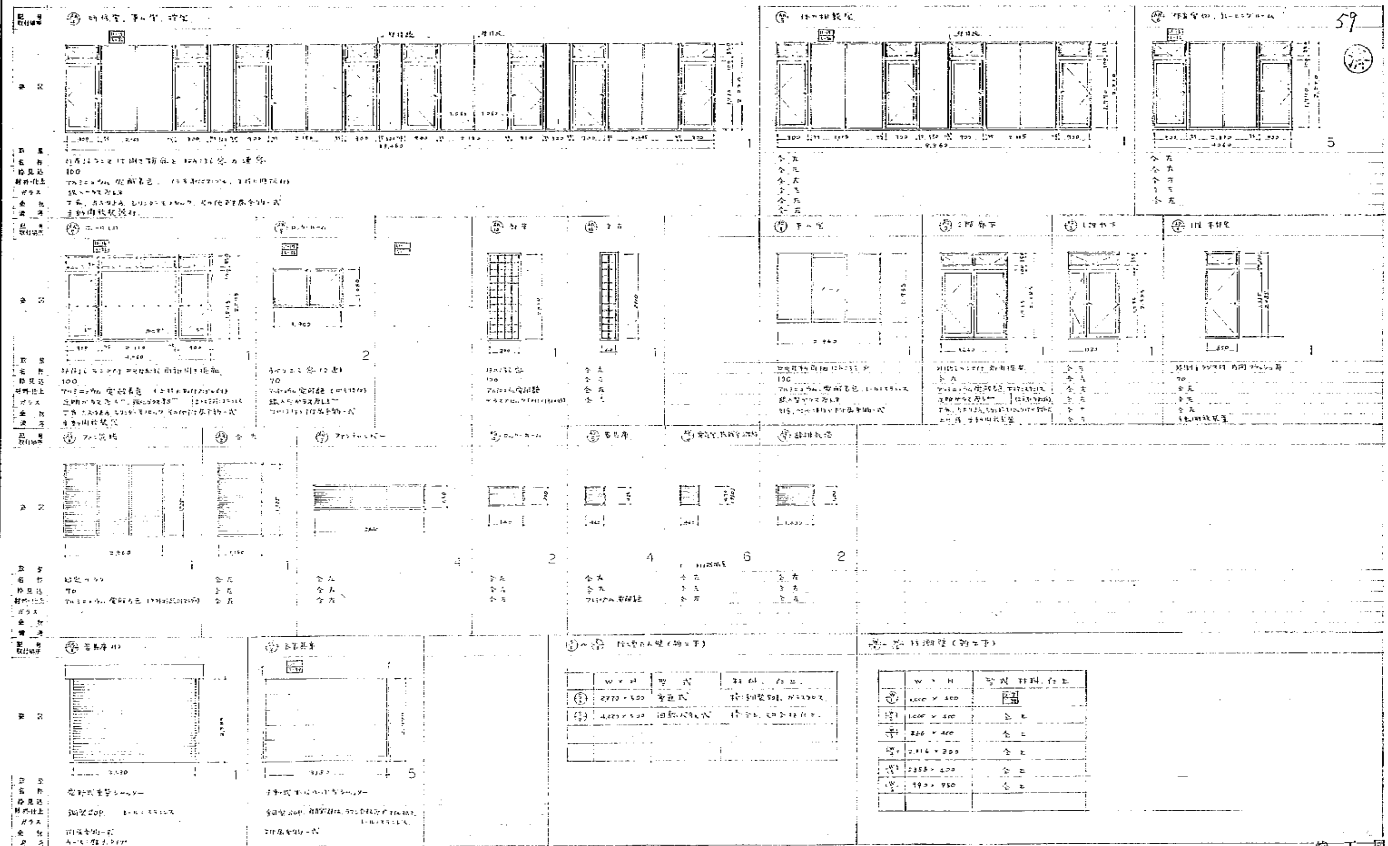


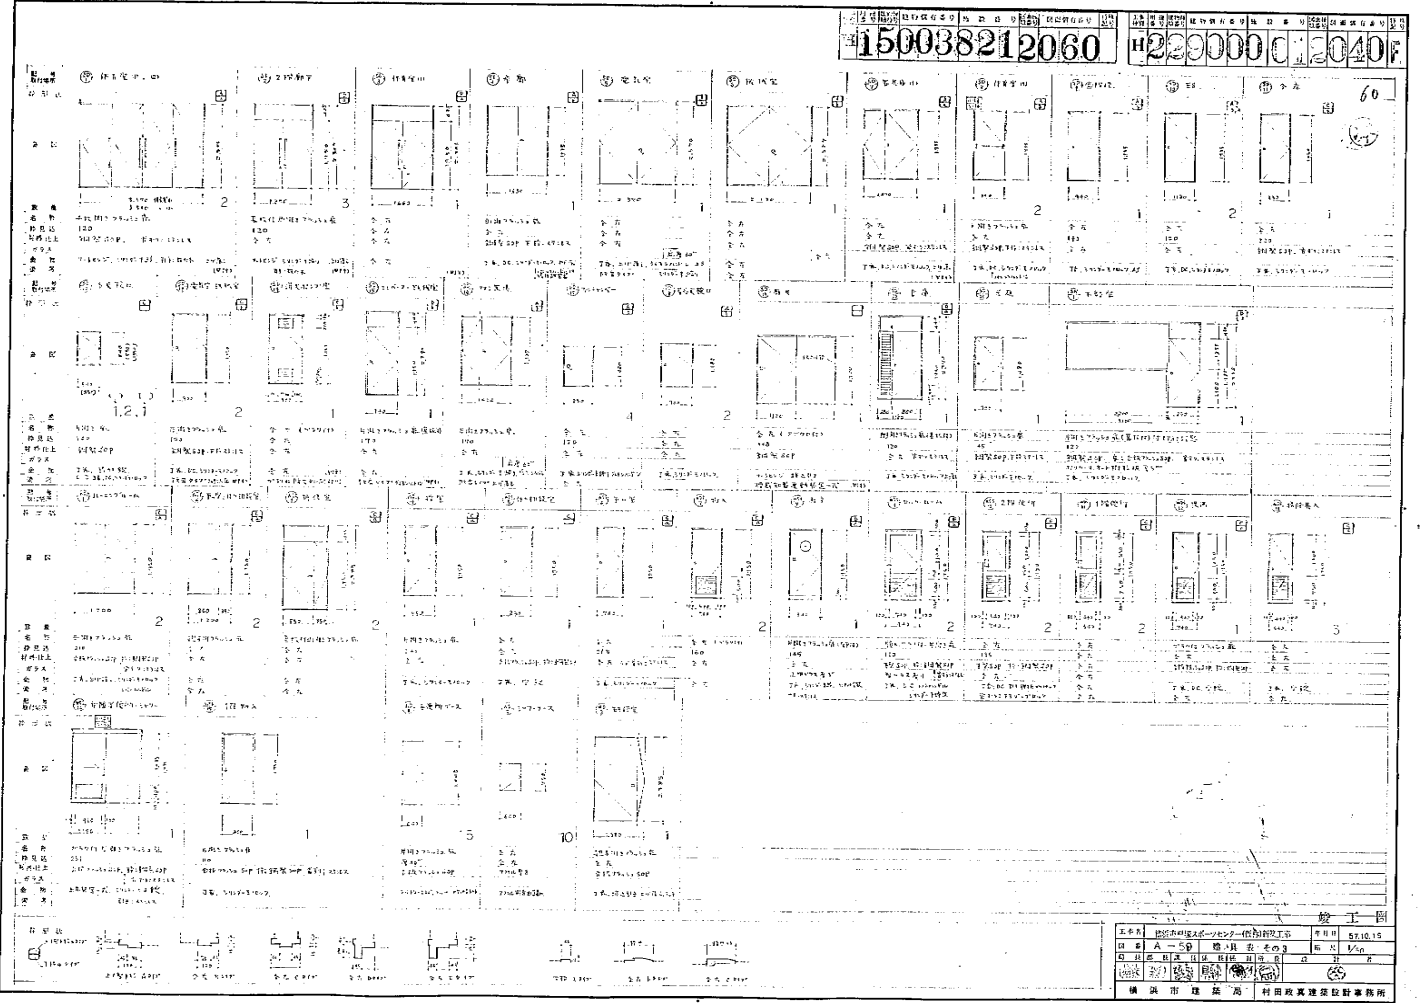

0 1 2 100


H229008915040

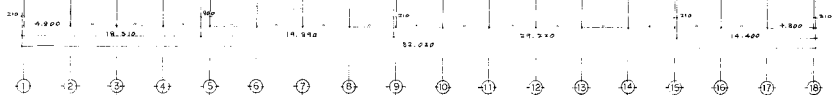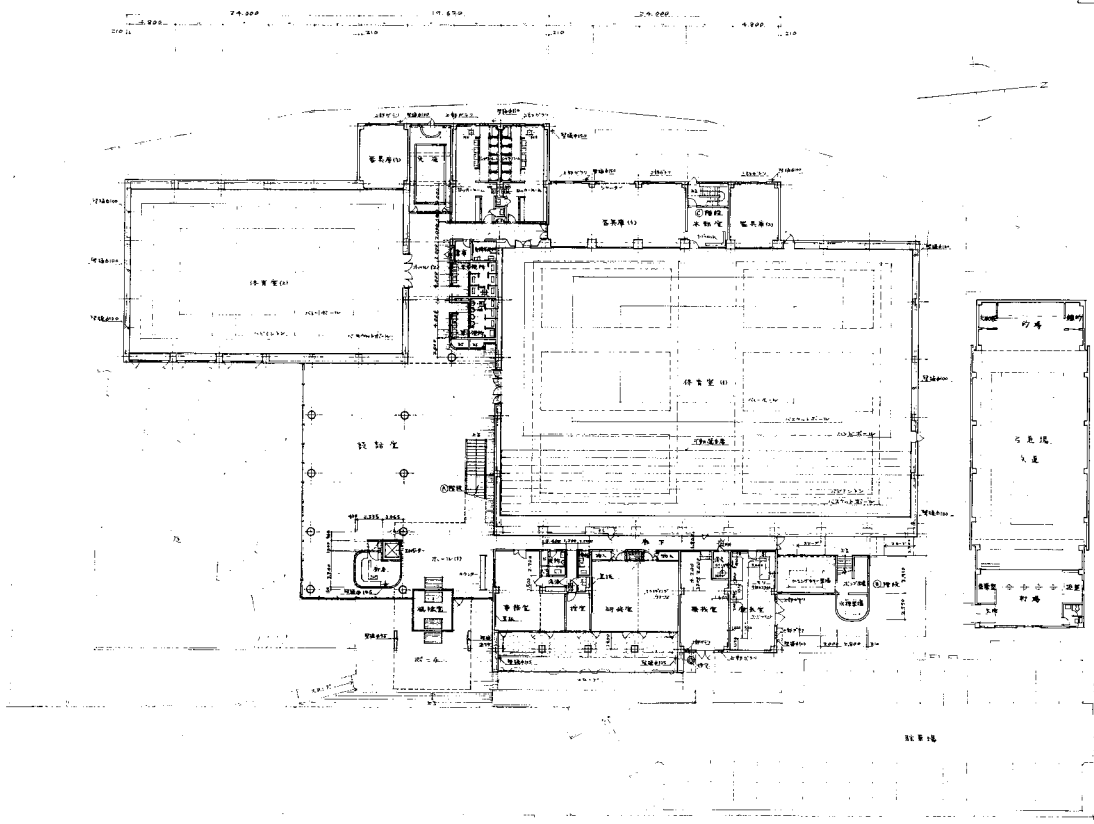


横浜市 建築局	村田政真建築設計事務所		

H229008915041

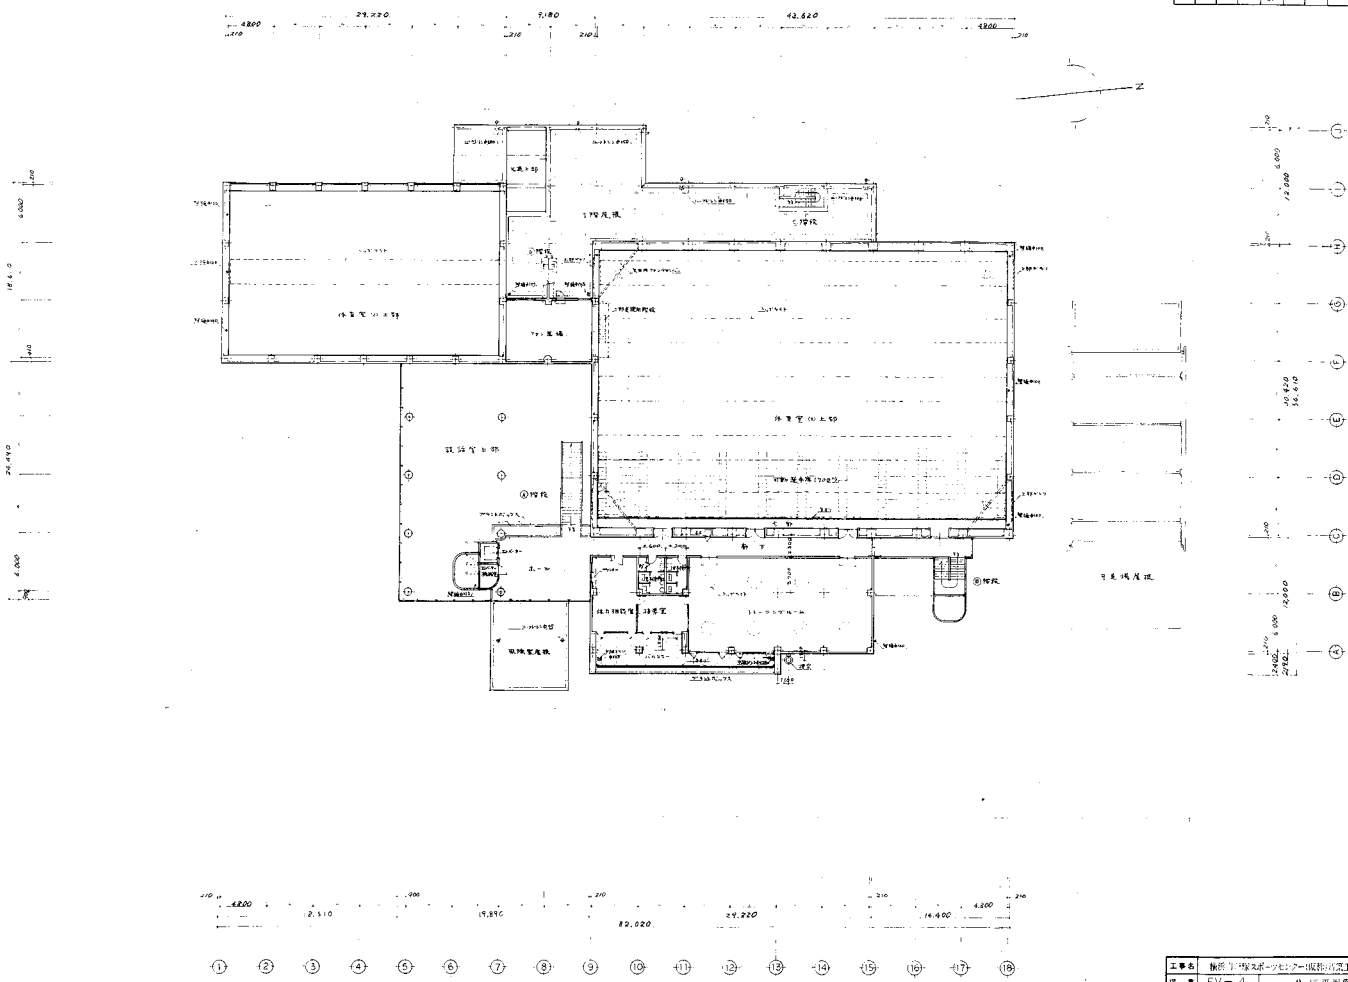



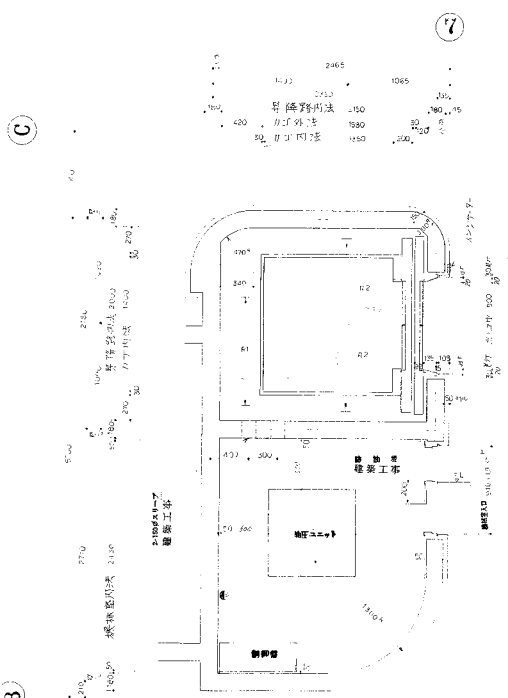

- 注意事項 (建築工事)**
1. 機械室入口前部はFL+300≧とする。
 2. 機械室入口は耐力壁とする。
 3. 耐力壁の開口部は耐力壁を避けて設置する。
 4. 2-150系スリッパ取付工事。
 5. 機械室の換気設備は、換気扇の取付位置に換気扇を設置し、天井工事を要する。
- 電気引込 (電気工事)**
20. V3形3線式 (動力)
 - 100V単相2線式(照明)
 - 100V単相2線式(照明)

機械室及昇降路平面図

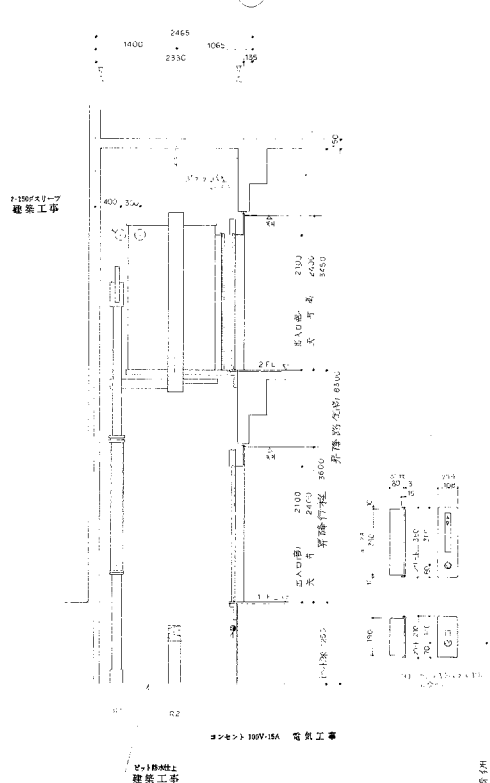


昇降路断面図

エレベーター仕様表


許可表

R1	4400	表期所重
R2	2450	総期所重

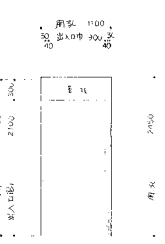


出入口開孔図


H150038217105 H22 0001200BF
 H150038217105

0001200BF
 7003
 105

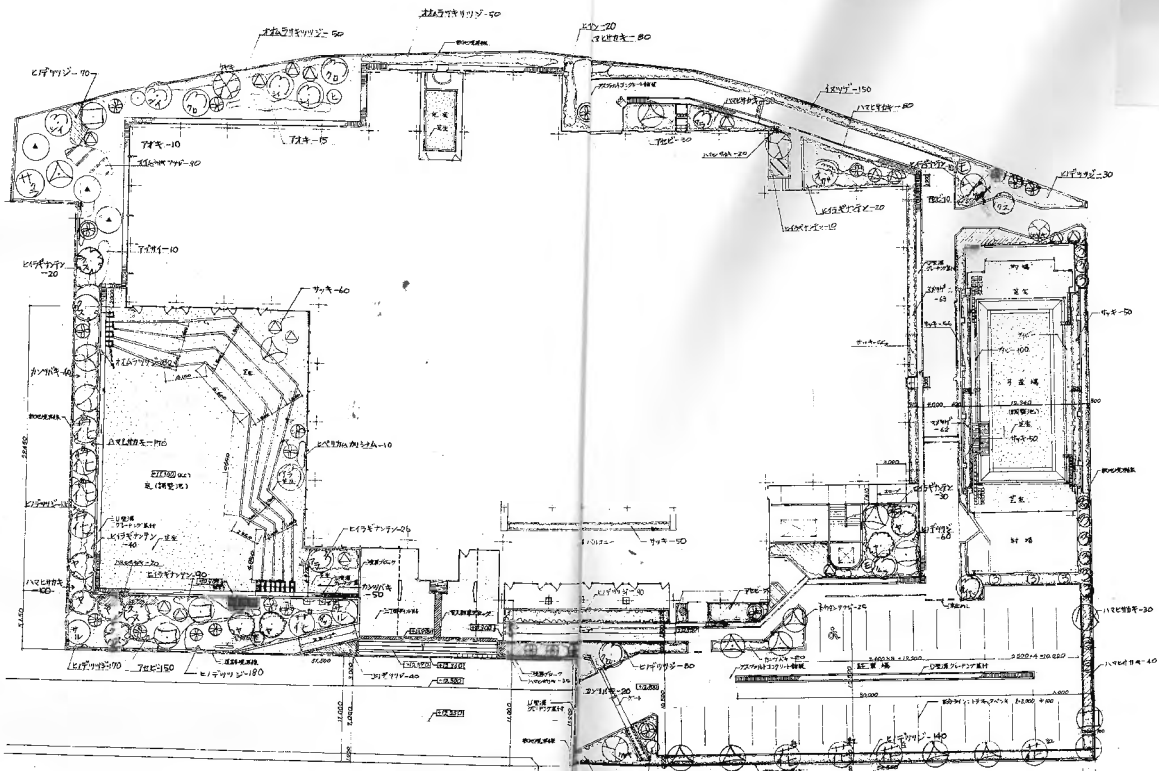



3φ3W 6600V 50Hz

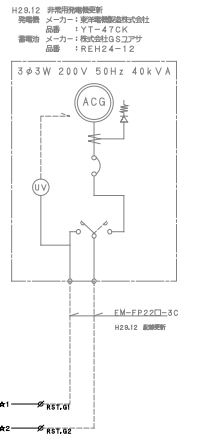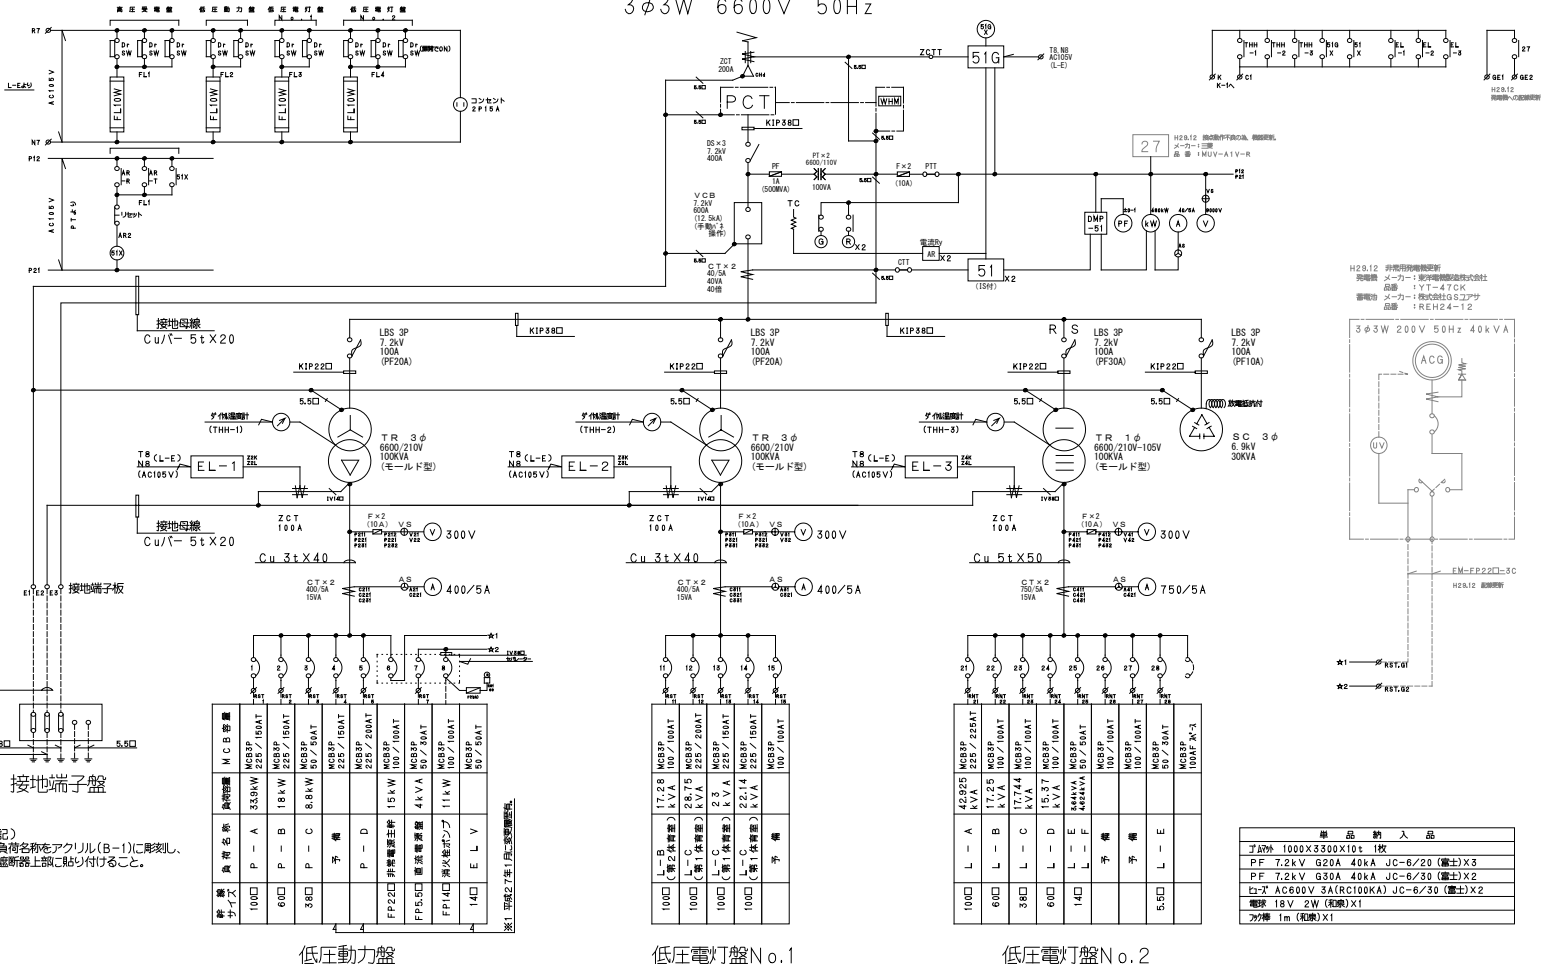


低圧動力盤 低圧電灯盤No.1		低圧電灯盤No.2	
225AF	20/18kA(at220V) NF225-CB (三菱)	225AF	20/18kA(at220V) NF225-CB (三菱)
100AF	10kA(at220V) NF100-CB (三菱)	100AF	35/30kA(at220V) NF100-S (三菱)
50AF	10kA(at220V) NF50-SB (三菱)	50AF	10kA(at220V) NF50-SB (三菱)

施設名 戸塚スポーツセンター
 図面名称 変電室 キュービクル 単線結線図
 作成年月 平成29年12月(竣工図を基にCAD化)
 公益財団法人 横浜市建築保全公社

注記
 負荷名称をアクリル(B-1)に身渡し、
 遮断器上側に貼り付けること。

規格	品名	数量	単位	備注
	予備			
	PF 7.2kV G20A 40kA JC-6/20 (富士)X3			
	PF 7.2kV G30A 40kA JC-6/30 (富士)X2			
	ヒ-T Ac600V 3A(RC100kA) JC-6/30 (富士)X2			
	電圧 18V 2W (丸形)X1			
	丸形 1m (丸形)X1			

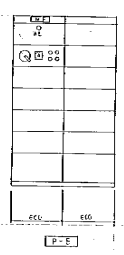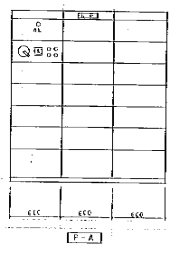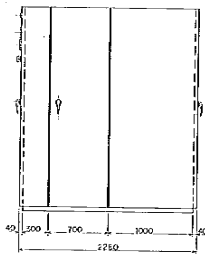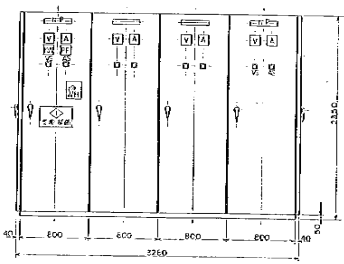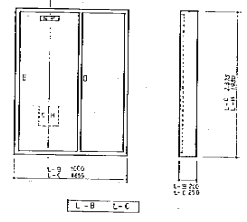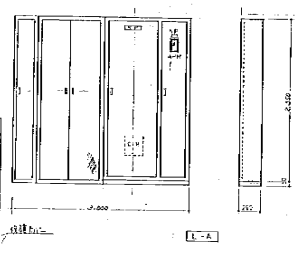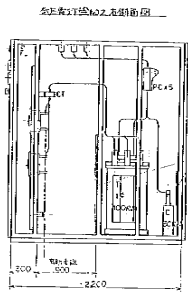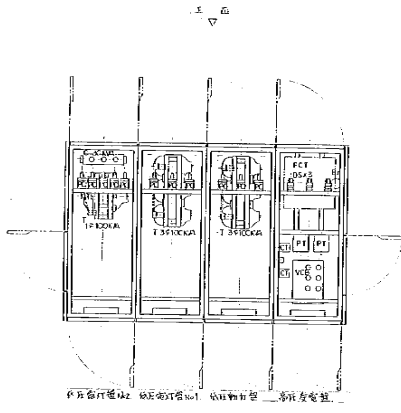



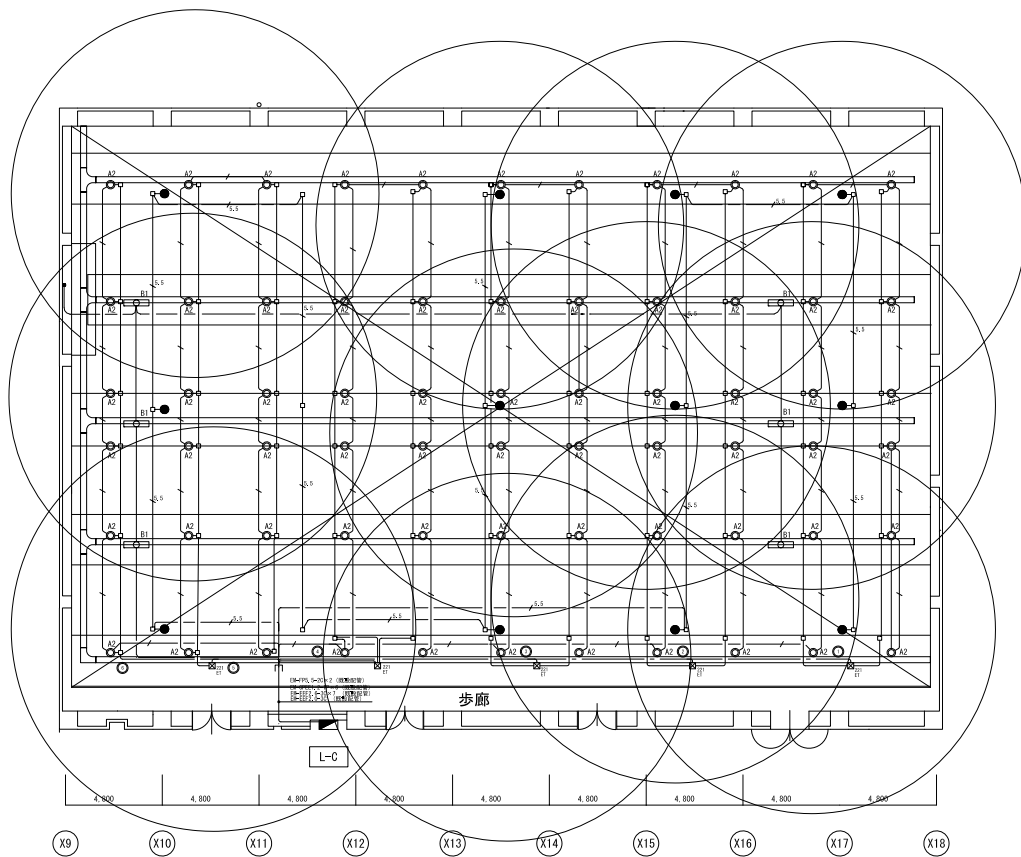

第1体育室

Y8
6,000
Y7
6,000
Y6
6,000
Y5
6,000
Y4
6,000
Y3


完成図


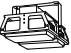A	一体型LED灯 (高天井用)
A3	LED 2000K40L 200lm/L (826-2000M/L)
	
● LED灯非吊钩型器具 (標準設置型) 高天井用 →10m	
	

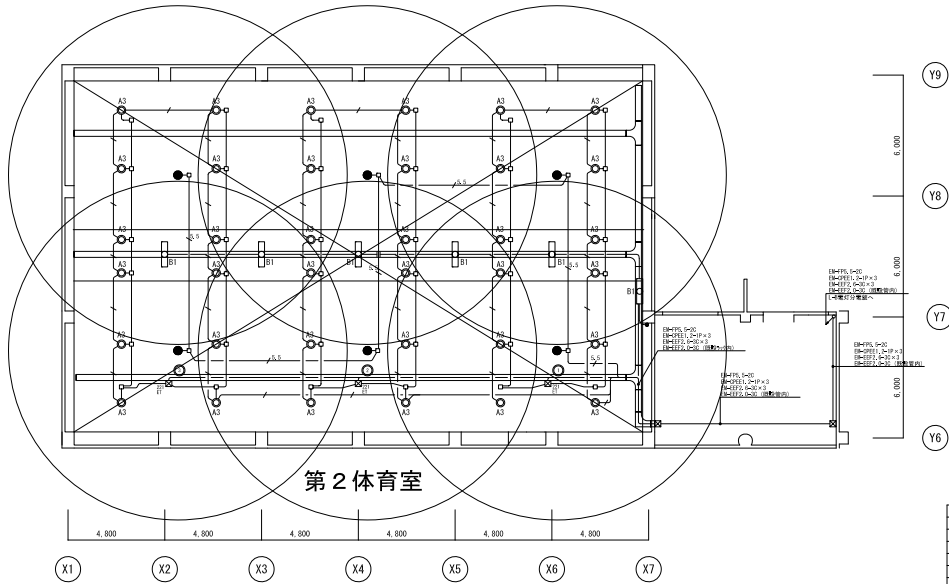



完成図




完成図

横浜市建築局		工務課	〒220-8501 横浜市磯子区磯子1-1-1
担当	主任	担当	担当

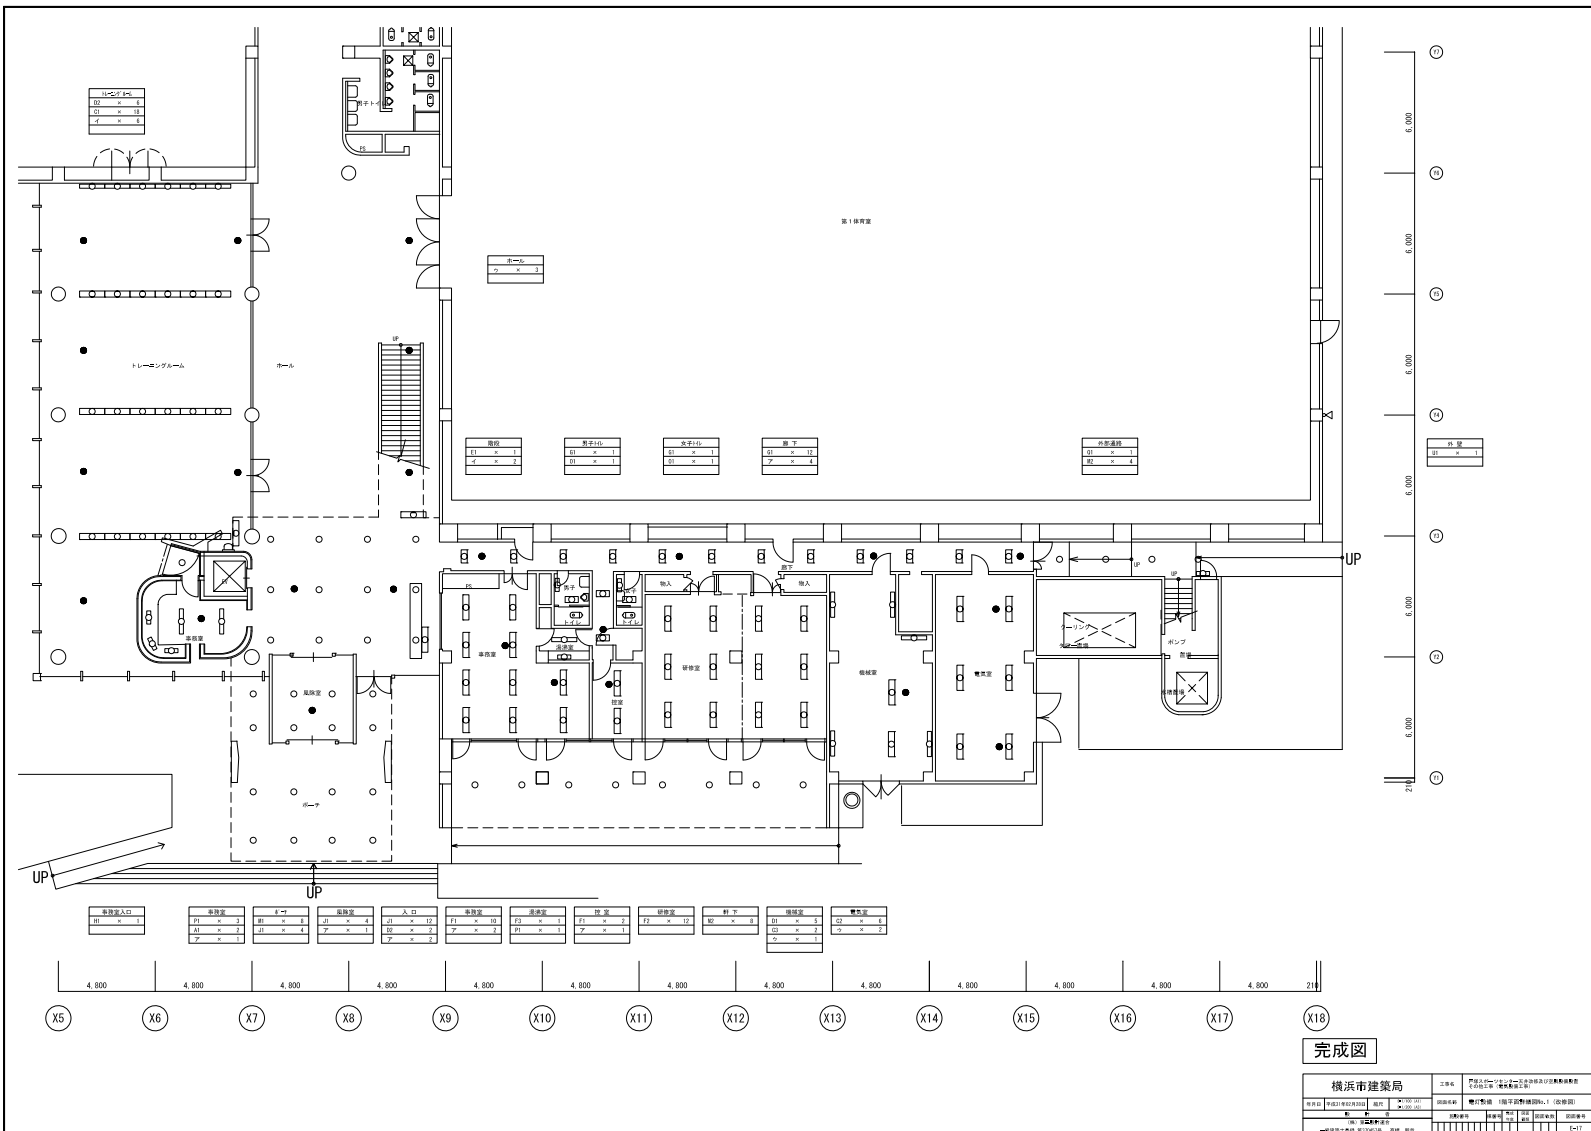


完成図

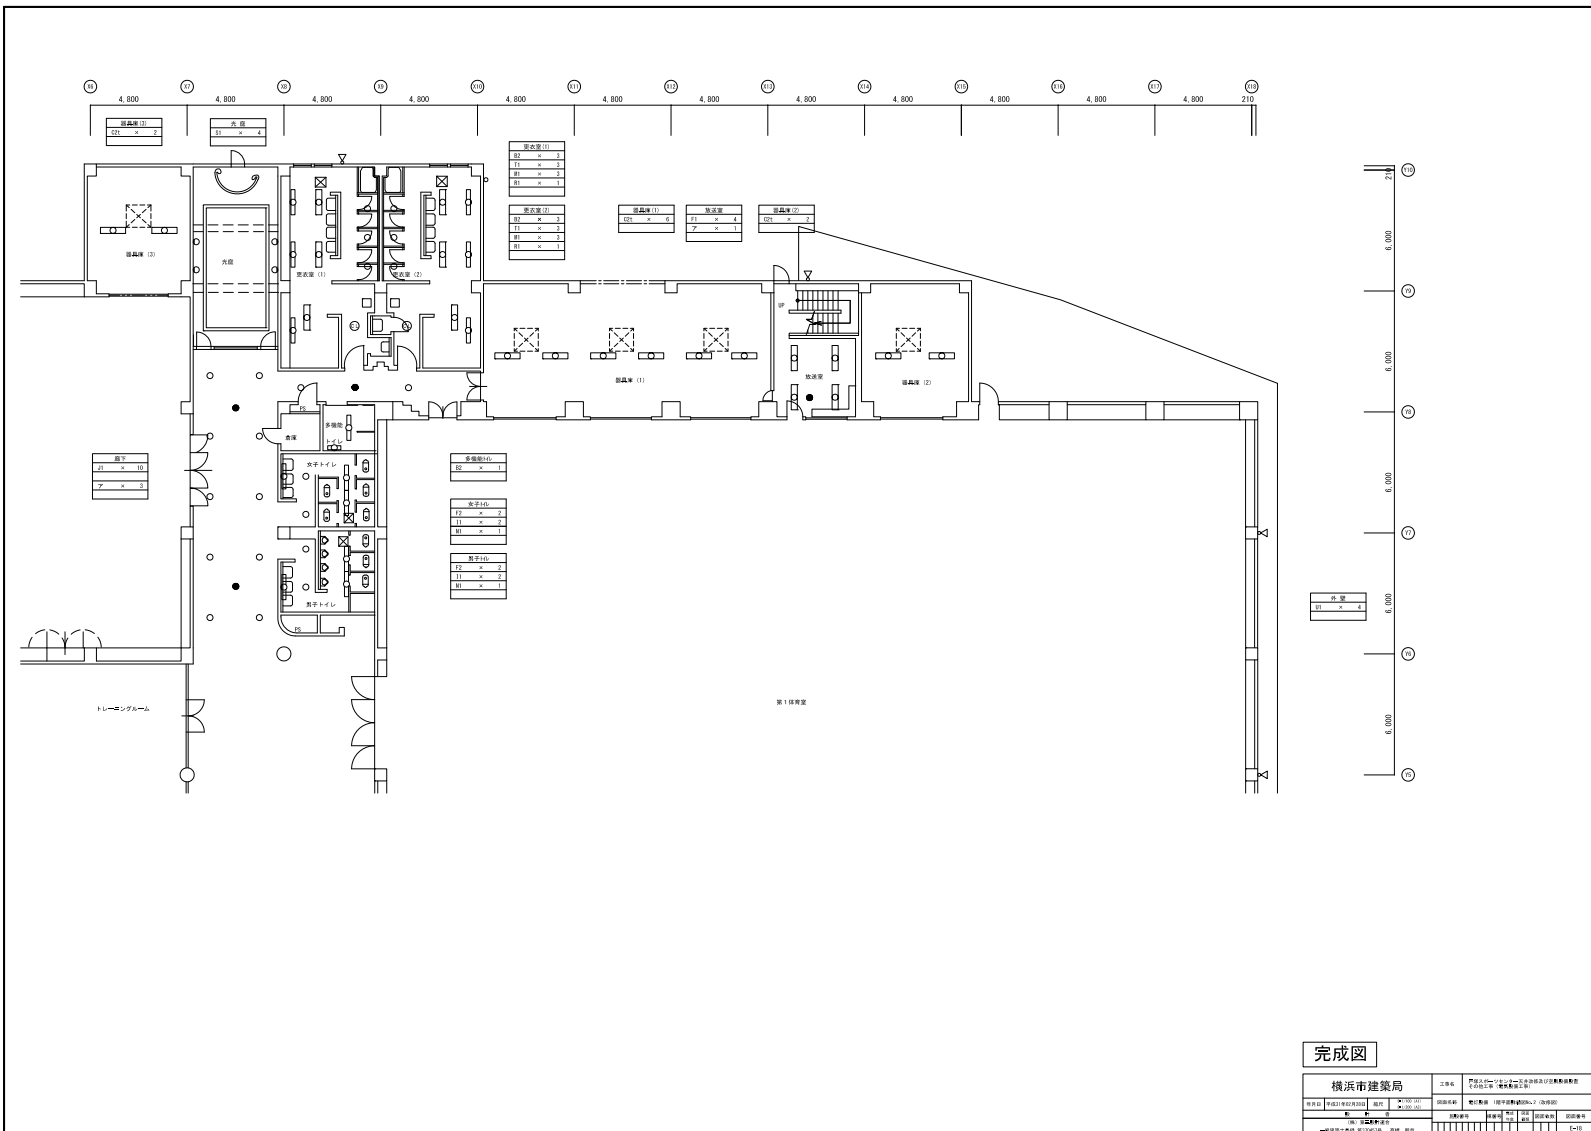

完成図



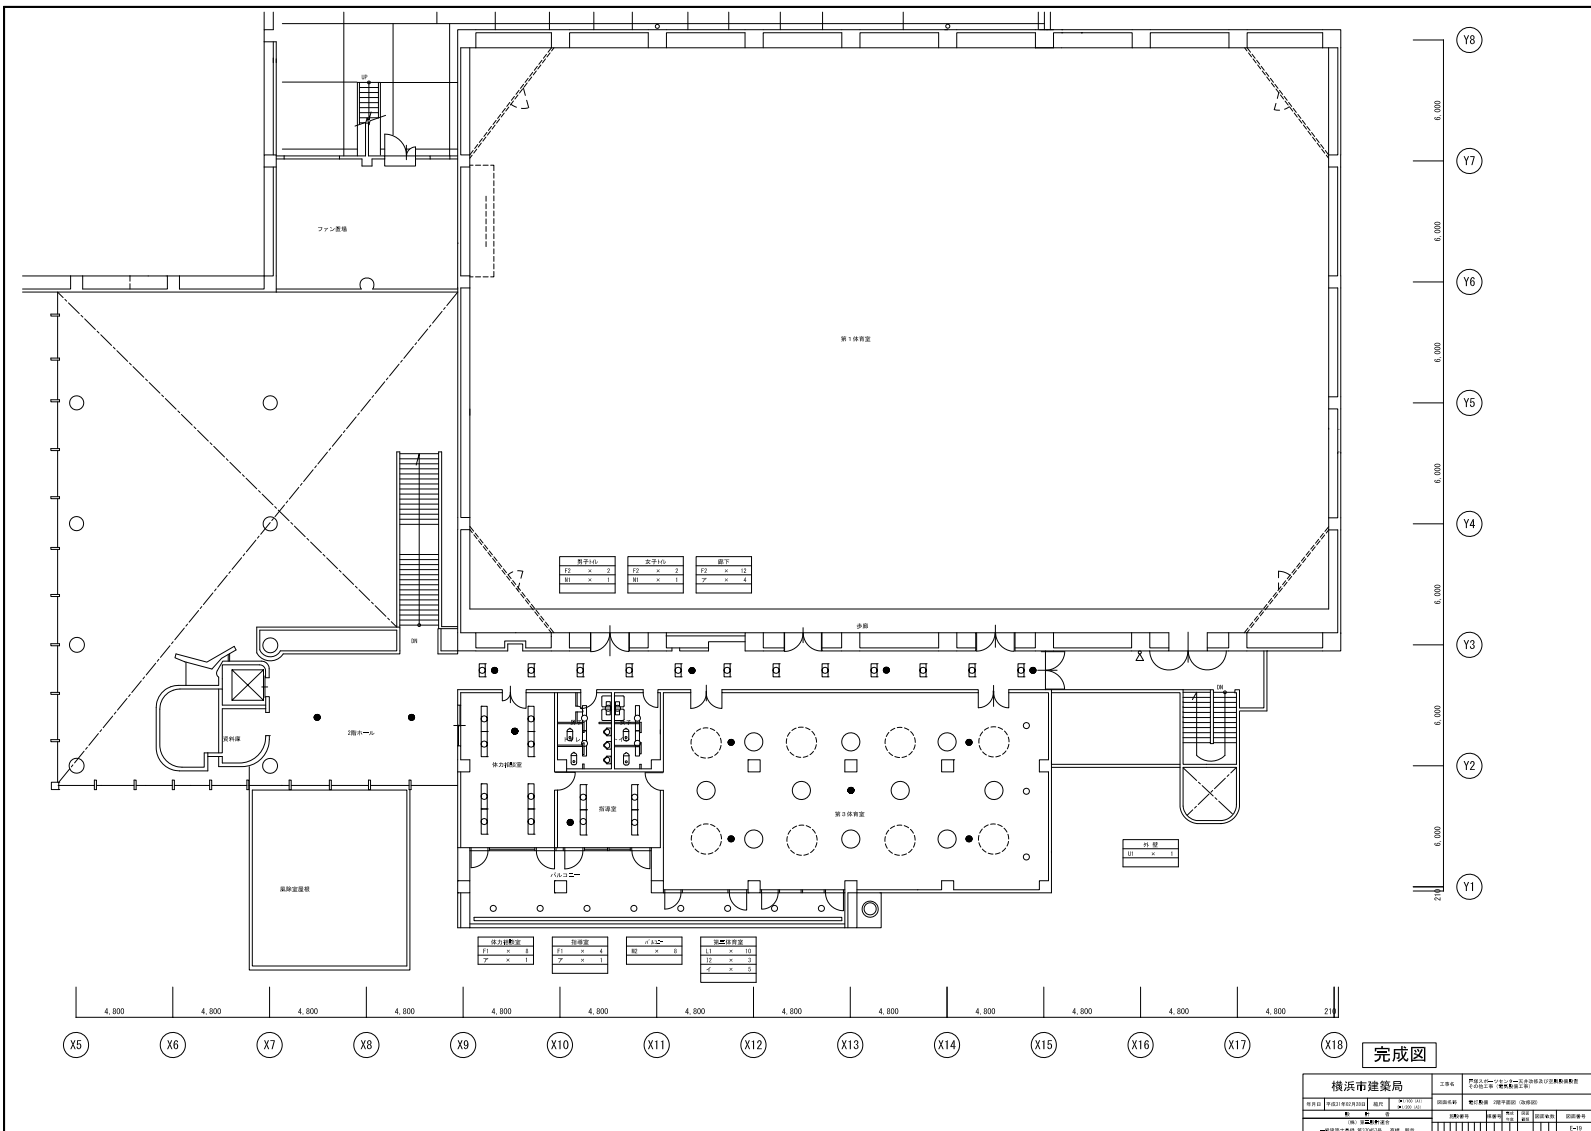



完成図


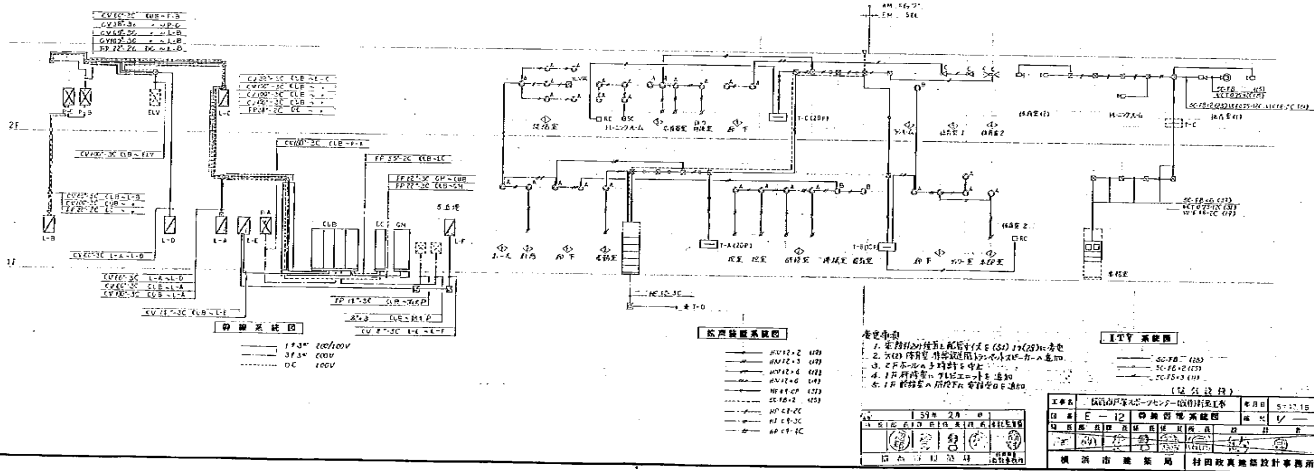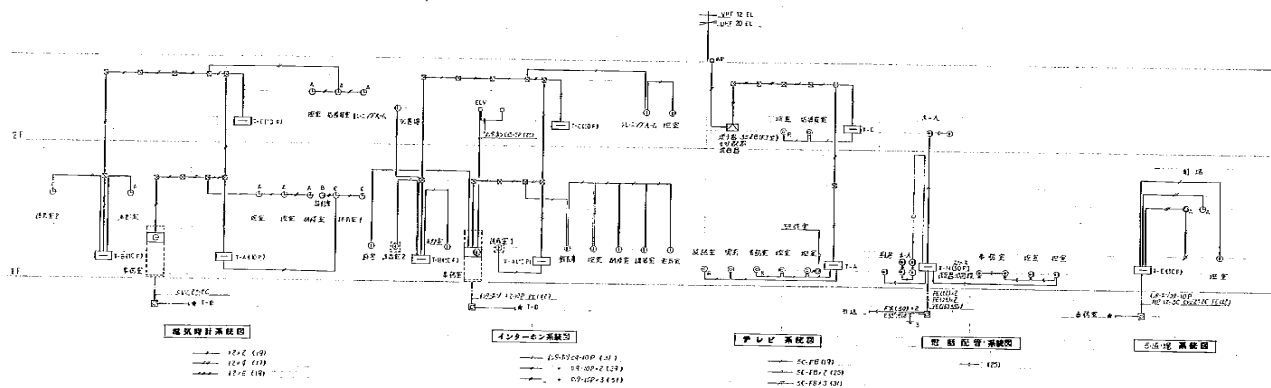

H229008915005

機器表

番号	機器名称	設置場所	仕様	台数	電力 (50Hz)	電圧	備考
					kW	V	
空調設備 機器表(空調)

記号	名称	仕様	電気			設置場所	備考
			相	V	kW		
R-1	室外機	ビル用マルチタイプ 25HP 冷熱能力: 71.0kW (12℃~7℃ 外気温度35℃DB) 暖房能力: 80.0kW (35℃~40℃ 外気温度7℃DB, 6℃DB) ガス消費量(13A): 冷房68.4kW 暖房69.8kW 外形寸法: L1000×W400×H220 質量: 500kg 配管関係: 冷温水出入口配管 50A 風量: 450m³/min 標準冷温水量: 12.2m³/h 水圧損失: 8.3kPa 最低必要機外保有水量: 0.41m³ 水回路制限圧力: 0.68MPa	3	200	3	屋外	機種名: U-6GH10T2D
	リモコン		1	100	2	1階事務室	機種名: G2-10RTC1
PH-1	冷温水循環ポンプ	型式: SUS製ライン型(屋外設置) 能力: 60φ×427L/min×20m	3	200	3.7	1 屋外	機種名: SLP2-65-53.7-e
PH-2	冷温水循環ポンプ	型式: SUS製ライン型(屋外設置) 能力: 50φ×231L/min×18m	3	200	2.2	1 屋外	機種名: SLP2-50-52.2-e
EXT-1	密閉式膨張タンク	型式: 冷温水用密閉式膨張タンク(SUS製) タンク容量: 60L (最大吸収容量) 48L 付属品: 安全弁、溶解栓他一式	-	-	-	1 屋外	第1体育室系統 機種名: AFU-60NX
EXT-2	密閉式膨張タンク	型式: 冷温水用密閉式膨張タンク(SUS製) タンク容量: 60L (最大吸収容量) 48L 付属品: 安全弁、溶解栓他一式	-	-	-	1 屋外	第1体育室系統 機種名: AFU-60NX
AIR-1	専用汽水分離器	型式: 自動エア抜き型汽水分離器(φ73×φ73取り機能付) 口径: 80Aフランジ接続 付属品: 排水用バルブ、逆止弁(空気用)、他付属品一式				1 屋外	第1体育室系統 機種名: BC080FM
AIR-2	専用汽水分離器	型式: 自動エア抜き型汽水分離器(φ73×φ73取り機能付) 口径: 65Aフランジ接続 付属品: 排水用バルブ、逆止弁(空気用)、他付属品一式				1 屋外	第1体育室系統 機種名: BC065FM
PH-1	除湿型放射冷暖房機	型式: 1.390W × 2.550H × 214D (40P)、下配管接続、ダブルフィン 加熱能力: 3.0kW (40℃~35℃) 冷却能力: 3.6kW (7℃~12℃) 冷温水流量: 10.3L/min 保有水量: 47.7L/台 付属品: 定流量弁(往) × 1個、流量調整バルブ(還) × 1個 専用ドレンパン(裏面断熱貼り)、架台、上部背面支持金具				12 第1体育室	・運転重量: 315kg/台 ・指定色塗装 (防錆下地塗装、粉体焼付塗装) ヒート工業: RXC2255 40P 1390L
PH-2	除湿型放射冷暖房機	型式: 1.150W × 2.250H × 214D (40P)、下配管接続、ダブルフィン 加熱能力: 2.4kW (40℃~35℃) 冷却能力: 2.9kW (7℃~12℃) 冷温水流量: 8.2L/min 保有水量: 37.8L/台 付属品: 定流量弁(往) × 1個、流量調整バルブ(還) × 1個 専用ドレンパン(裏面断熱貼り)、架台、上部背面支持金具				2 第1体育室	・運転重量: 260kg/台 ・指定色塗装 (防錆下地塗装、粉体焼付塗装) ヒート工業: RXC2255 40P 1150L
PH-3	除湿型放射冷暖房機	型式: 950W × 2.550H × 214D (40P)、下配管接続、ダブルフィン 加熱能力: 2.0kW (40℃~35℃) 冷却能力: 2.4kW (7℃~12℃) 冷温水流量: 6.8L/min 保有水量: 31.3L/台 付属品: 定流量弁(往) × 1個、流量調整バルブ(還) × 1個 専用ドレンパン(裏面断熱貼り)、架台、上部背面支持金具				6 第1体育室	・運転重量: 223kg/台 ・指定色塗装 (防錆下地塗装、粉体焼付塗装) ヒート工業: RXC2255 40P 950L
PH-4	除湿型放射冷暖房機	型式: 1.400W × 4.700H × 214D (40P)、下配管接続、ダブルフィン 加熱能力: 5.5kW (40℃~35℃) 冷却能力: 7.0kW (7℃~12℃) 冷温水流量: 19.9L/min 保有水量: 87.9L/台 付属品: 定流量弁(往) × 1個、流量調整バルブ(還) × 1個 専用ドレンパン(裏面断熱貼り)、架台、上部背面支持金具				4 第1体育室	・運転重量: 581kg/台 ・指定色塗装 (防錆下地塗装、粉体焼付塗装) ヒート工業: RXC2470 40P 1400L

空調設備 機器表(空調)

記号	名称	仕様	電気			設置場所	備考
			相	V	kW		
PH-5	除湿型放射冷暖房機	型式: 900W × 2.300H × 214D (40P)、上配管接続、ダブルフィン 加熱能力: 1.8kW (40℃~35℃) 冷却能力: 2.2kW (7℃~12℃) 冷温水流量: 10.3L/min 保有水量: 26.7L/台 付属品: 定流量弁(往) × 1個、流量調整バルブ(還) × 1個 専用ドレンパン(裏面断熱貼り)、架台、上部背面支持金具				13 第2体育室	・運転重量: 192kg/台 ・指定色塗装 (防錆下地塗装、粉体焼付塗装) ヒート工業: RXC2230 40P 950L
PH-6	除湿型放射冷暖房機	型式: 830W × 2.300H × 214D (40P)、上配管接続、ダブルフィン 加熱能力: 1.6kW (40℃~35℃) 冷却能力: 2.0kW (7℃~12℃) 冷温水流量: 10.3L/min 保有水量: 26.7L/台 付属品: 定流量弁(往) × 1個、流量調整バルブ(還) × 1個 専用ドレンパン(裏面断熱貼り)、架台、上部背面支持金具				5 第2体育室	・運転重量: 170kg/台 ・指定色塗装 (防錆下地塗装、粉体焼付塗装) ヒート工業: RXC2230 40P 930L
PH-7	除湿型放射冷暖房機	型式: 900W × 2.300H × 214D (40P)、下配管接続、ダブルフィン 加熱能力: 1.8kW (40℃~35℃) 冷却能力: 2.2kW (7℃~12℃) 冷温水流量: 10.3L/min 保有水量: 26.7L/台 付属品: 定流量弁(往) × 1個、流量調整バルブ(還) × 1個 専用ドレンパン(裏面断熱貼り)、架台、上部背面支持金具				4 第2体育室	・運転重量: 192kg/台 ・指定色塗装 (防錆下地塗装、粉体焼付塗装) ヒート工業: RXC2230 40P 950L
TWR-1	補給水槽付加圧ポンプ	型式: 受水槽付加圧ポンプ 能力: 20φ×20L/min×18m 受水槽: FRP製500L 専用架台	3	200	0.15	1 屋外	(第1・2体育館兼用) 在庫製作所: HP1-50GA

換気設備 機器表(換気)

記号	名称	仕様	電気			設置場所	備考
			相	V	kW		
SF-1	給気ファン	型式: No. #3 1/2×10.250m³/h × 25mmAq S.P. 床置型片吸込シロッコファン	3	200	2.2	4 体育館(1)	在庫製作所: 31/2SRM4
EF-10	有圧扇	型式: 450φ × 2.000c/h × 12mmAq S.P. 電動シャッター	1	100	0.2	10 体育館(1)	三菱電機: EWF-45ESA
EF-11	有圧扇	型式: 450φ × 2.900c/h × 8mmAq S.P. 電動シャッター	1	100	0.2	2 体育館(2)	三菱電機: EWF-45ESA

換気設備 機器表(換気)

記号	名称	仕様	電気			設置場所	備考
			相	V	kW		
SF-1	給気ファン	型式: No. #3 1/2×10.250m³/h × 25mmAq S.P. 床置型片吸込シロッコファン	3	200	2.2	4 体育館(1)	
EF-10	有圧扇	型式: 450φ × 2.000c/h × 12mmAq S.P. シャッター付	1	100	0.2	10 体育館(1)	
EF-11	有圧扇	型式: 450φ × 2.900c/h × 8mmAq S.P. シャッター付	1	100	0.2	2 体育館(2)	

注) 1. 室外機の電気の欄で()内数値は機器入力値(最大値)を表し、圧縮機電動機出力、送風機電動機出力及び、制御電源を示す。
2. 電気欄の()内数値は、消費電力を示す。
3. ガスヒートポンプエアコン及び電気ヒートポンプの能力表示は、JIS能力に補正済みであり、補正の必要なし。
4. 寸法、重量等は参考


備考)
・除湿型放射冷暖房機の能力は以下の条件時の参考値
冷房: 26℃, 60%RH
暖房: 19℃, 40%RH
・除湿型放射冷暖房機は自然対流能力を60%以上有するものとする

令和2年3月 完成


H229008915003

3

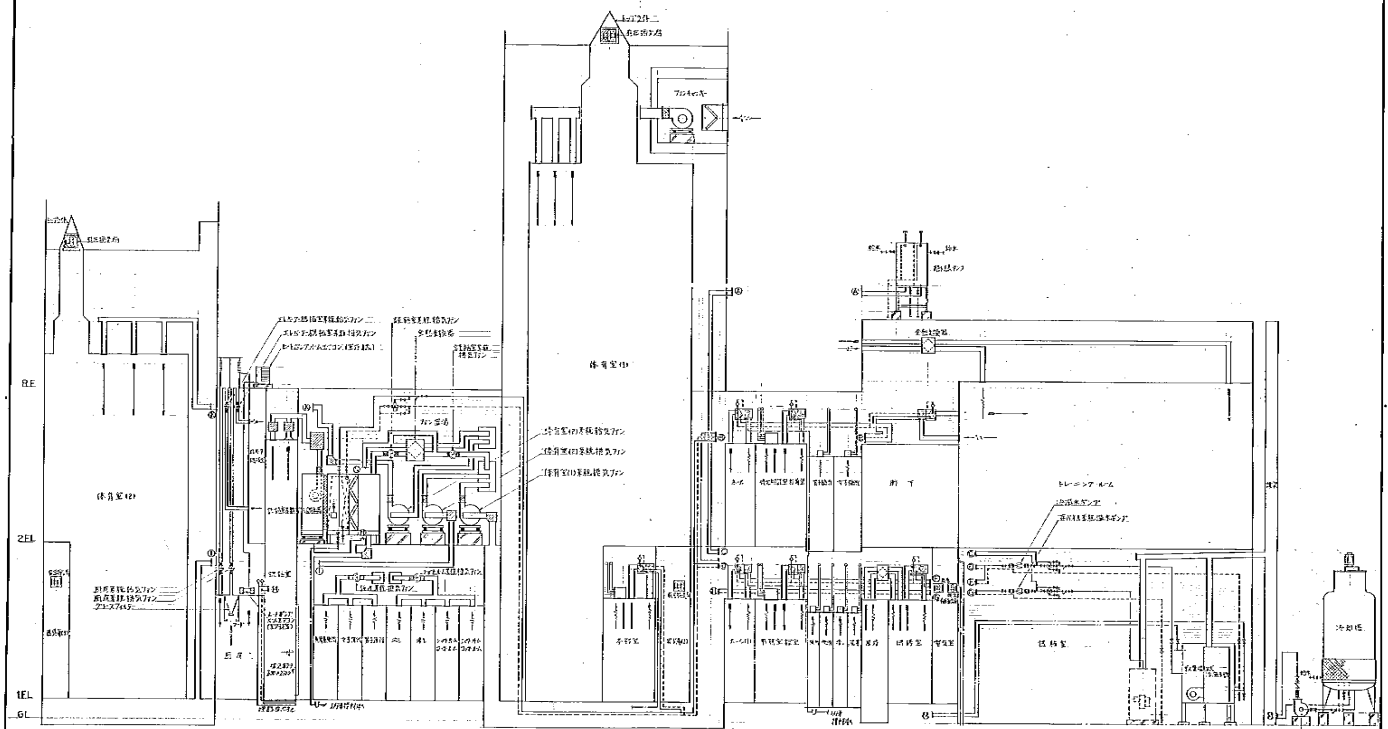


系統図

設備図


(表紙付)


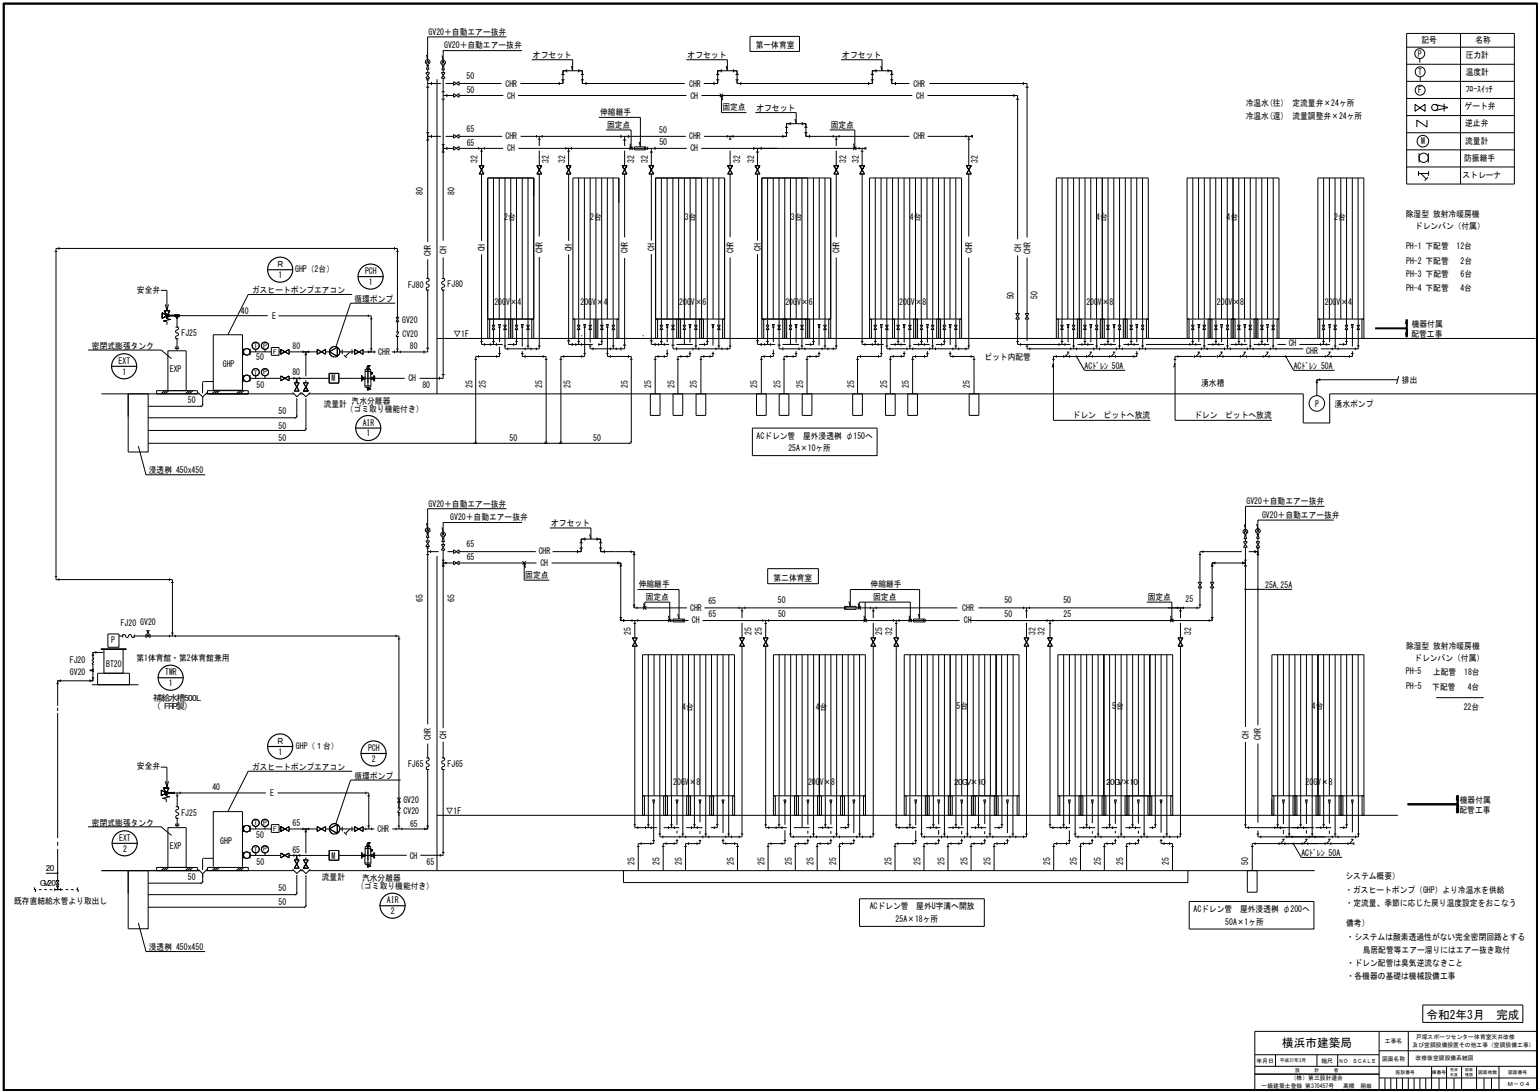

И 229008915006

6

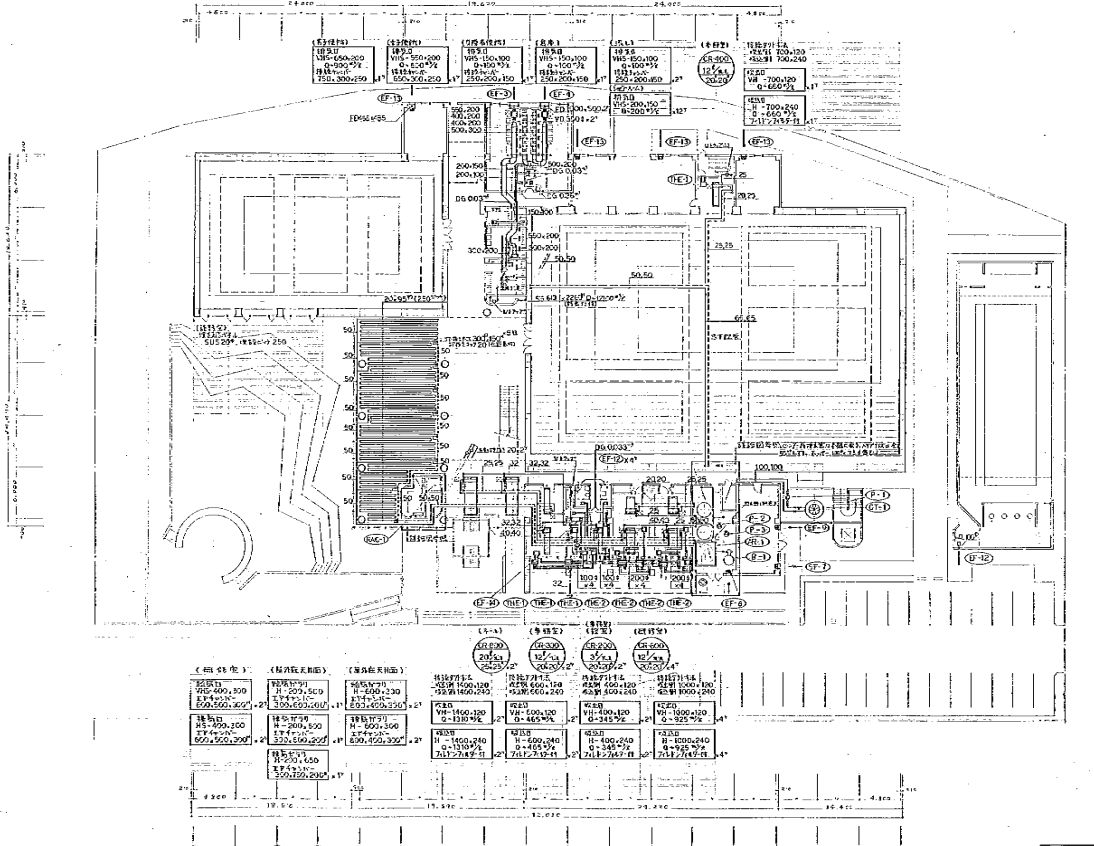




229008915007

7

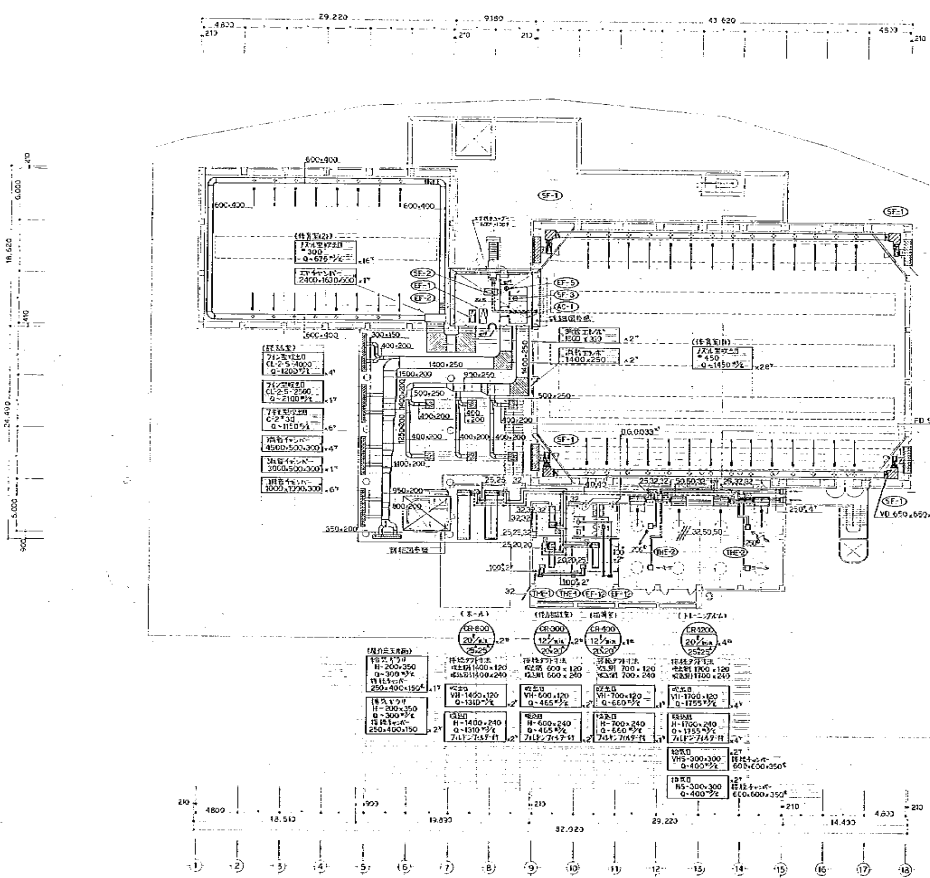

建設局が指定する建築士事務所		57-10-15
AC-07	2階	1/200

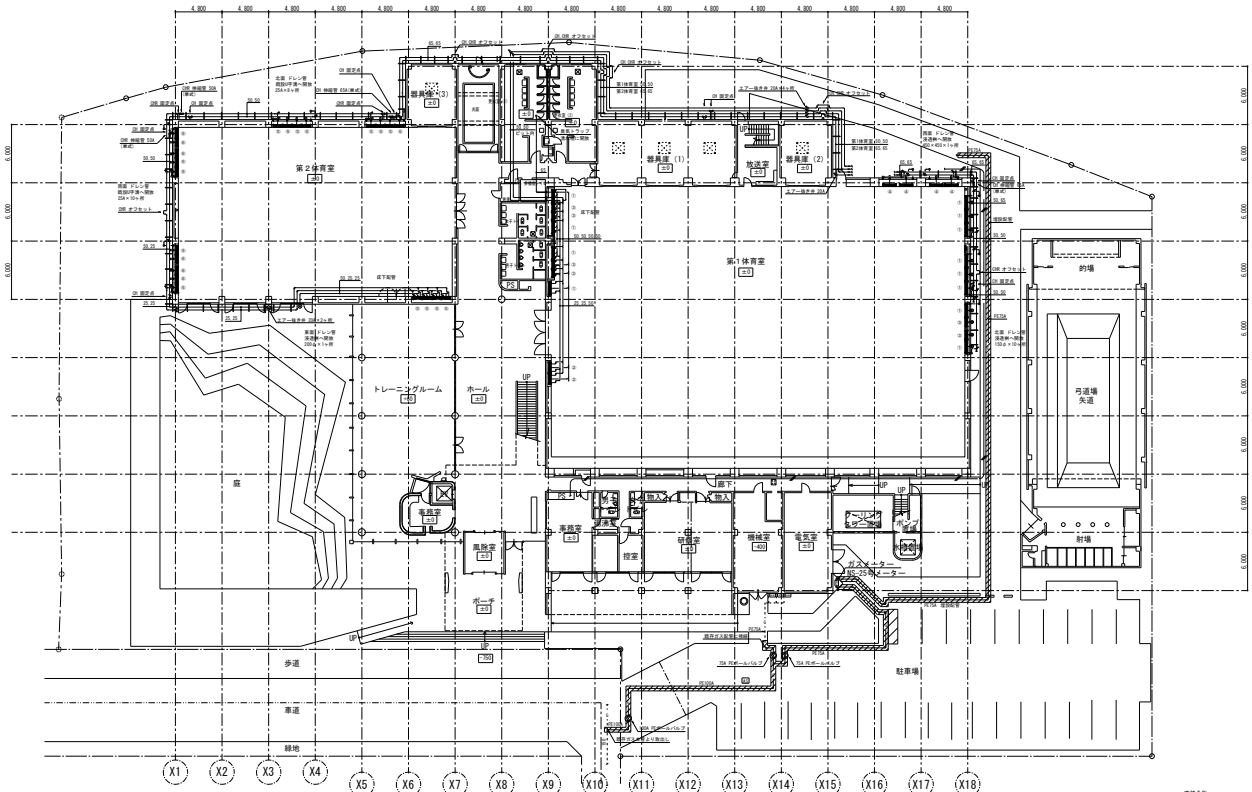

支持条件
 A: 300×300 L40×40×5 (S35)
 B: 300×300 L40×40×3 (S35)
 C: 250×250 L40×40×3 (S35)
 D: 柱脚 100×50×90L (S35)
 E: 柱脚 80×40×43L (S35)
 鉄骨外周部出入口に突き差弁付付 20A
 鉄骨外周部出入口に自動スリ一付付付 20A


平面図 S=1/200

注記
 1. AE アスファルト舗装を示す。
 2. 新築部分の管径はプラケットは、L50×50×41 三角プラケット500×500を示す。
 3. リモコン線
 —●— FR-CEES 2.0mmφ-3C
 射線はフレッド線とする。

建築的実線番号
 E1-6118866

令和2年3月 完成

横浜市建築局		士事名	戸塚スポーツセンター大規模修繕及び更新工事(建築)

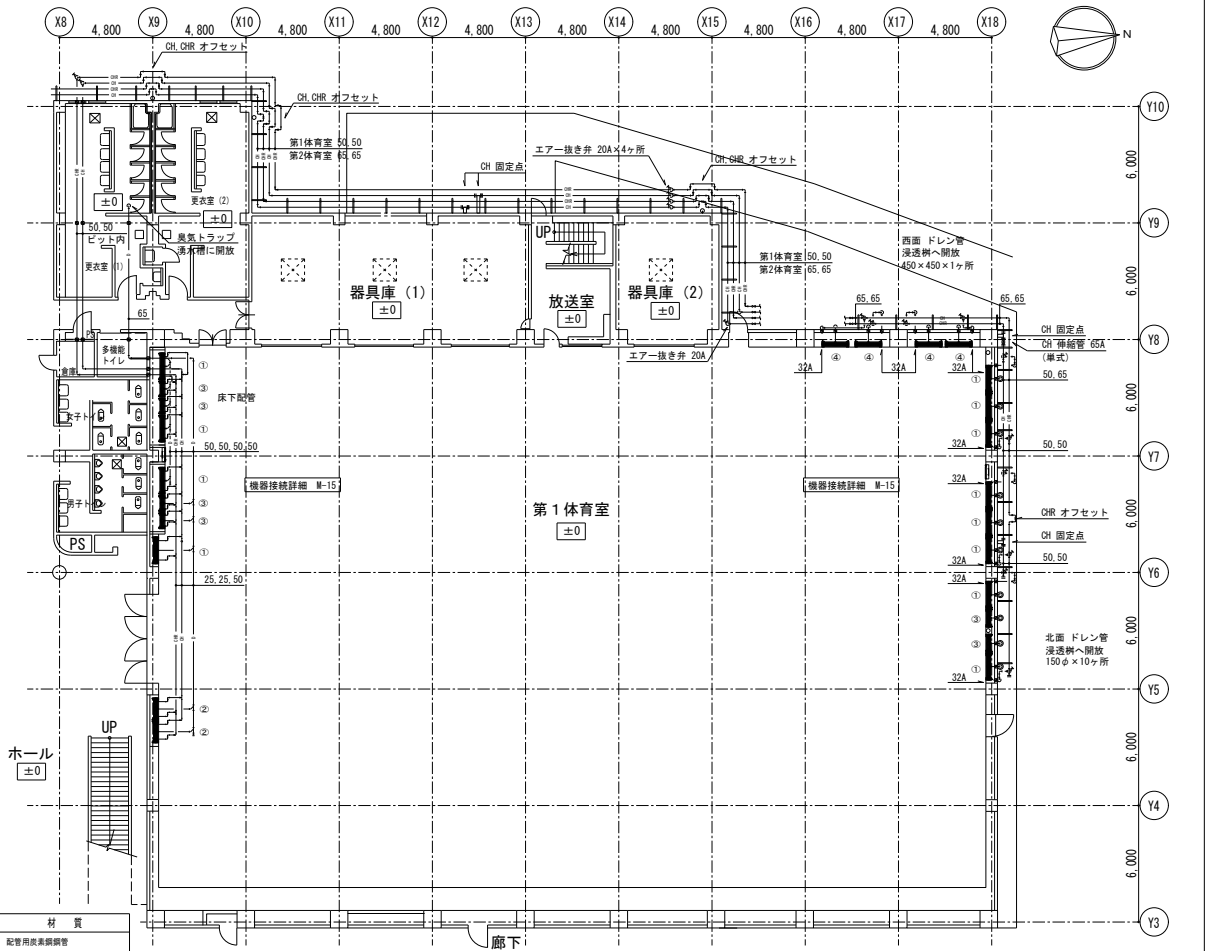

凡 例

記号	名称	材質
— CH —	冷水水管 (往) (屋外)	配管用炭素鋼管
— CHR —	冷水水管 (還) (屋外)	配管用炭素鋼管
— CH —	冷水水管 (往) (機器室・屋内床下・ピット内)	金属架橋ポリエチレン管
— CHR —	冷水水管 (還) (機器室・屋内床下・ピット内)	金属架橋ポリエチレン管
— D —	ドレン管 (屋外)	硬質塩化ビニル管 (カラーV)
— D —	ドレン管 (機器室・屋内床下・ピット内)	結露防止層付硬質塩化ビニル管

1. 放射冷暖房機往き側に定流量弁取付 20A×24ヶ所


改修後 第1体育館平面図 (空調設備)

【放射冷暖房機 台数内訳】

- ①PH-1 12台
- ②PH-2 2台
- ③PH-3 6台
- ④PH-4 4台
- 合計 24台

令和2年3月 完成


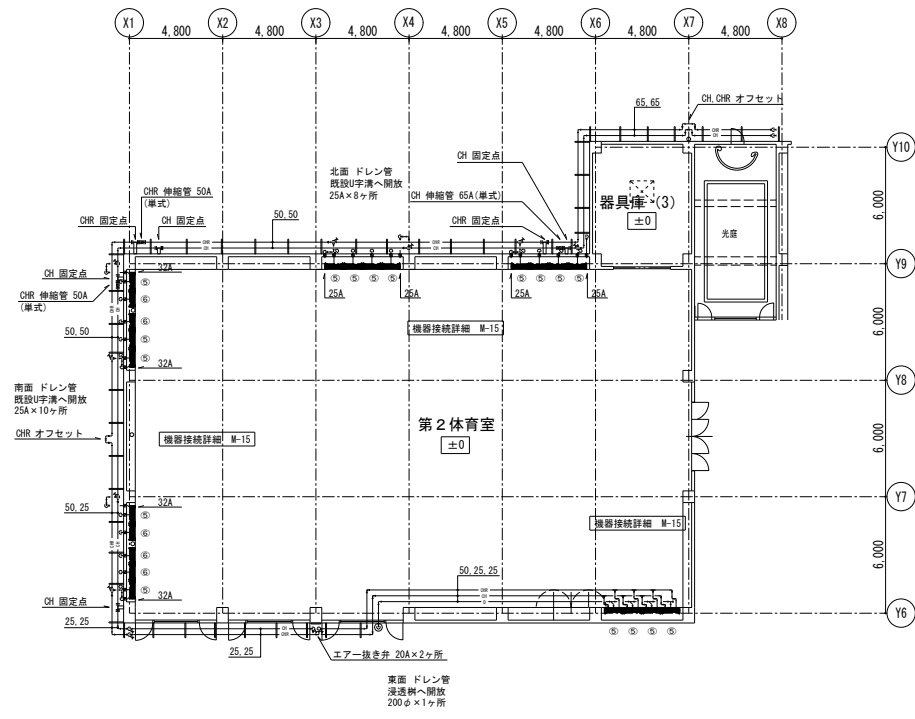

凡例

記号	名称	材質
CH	冷温水管 (往) (屋外)	配管用炭素鋼管
CHR	冷温水管 (還) (屋外)	配管用炭素鋼管
CH	冷温水管 (往) (機器室・屋内床下・ビッド内)	金属架橋ポリエチレン管
CHR	冷温水管 (還) (機器室・屋内床下・ビッド内)	金属架橋ポリエチレン管
D	ドレン管 (屋外)	硬質塩化ビニル管 (カラーVP)
D	ドレン管 (機器室・屋内床下・ビッド内)	結露防止層付硬質塩化ビニル管


1. 放射冷暖房機柱き側に定流量弁取付 20A×22ヶ所

【放射冷暖房機 台数内訳】

- 合計 22台

令和2年3月 完成



横浜市建業局		工事名	戸塚スポーツセンター改修工事 及び放射冷暖房機取付工事 (空調設備工事)
事業名	施設整備	図面番号	空調機取付 第2体育館平面図 (空調設備)
作成者	建築部 第2体育館改修班	図面尺	1/20
承認者	建築部 第2体育館改修班	図面尺	1/20

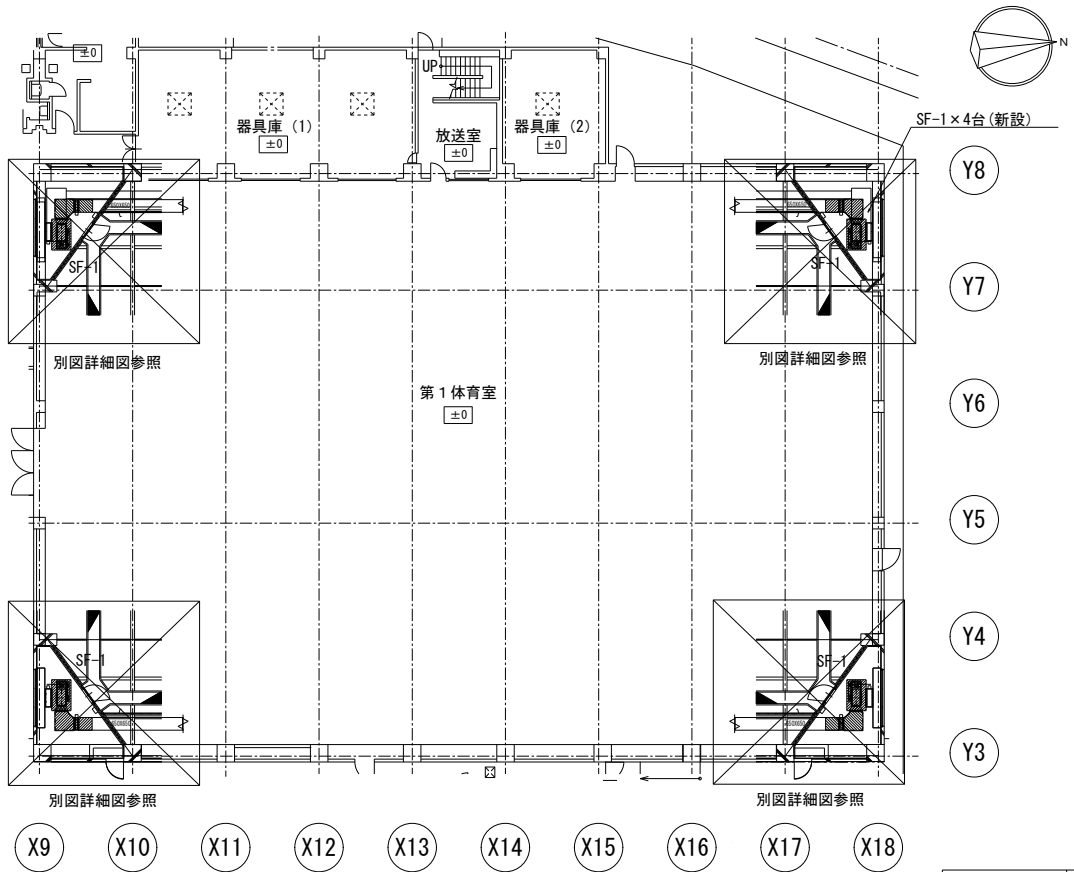

改修後 第1体育室平面図 (換気設備)



令和2年3月 完成

横浜市建築局		工事名	戸塚スポーツセンター改修工事
図面番号	換気	図面名称	改修後第1体育室平面図 (換気設備)
作成者	藤田 隆	承認者	藤田 隆
作成日	2020.03.05	図面規模	A1 (1/200)
図面内容	換気設備	図面枚数	1/1
備考	第三図面	図面種類	平面図

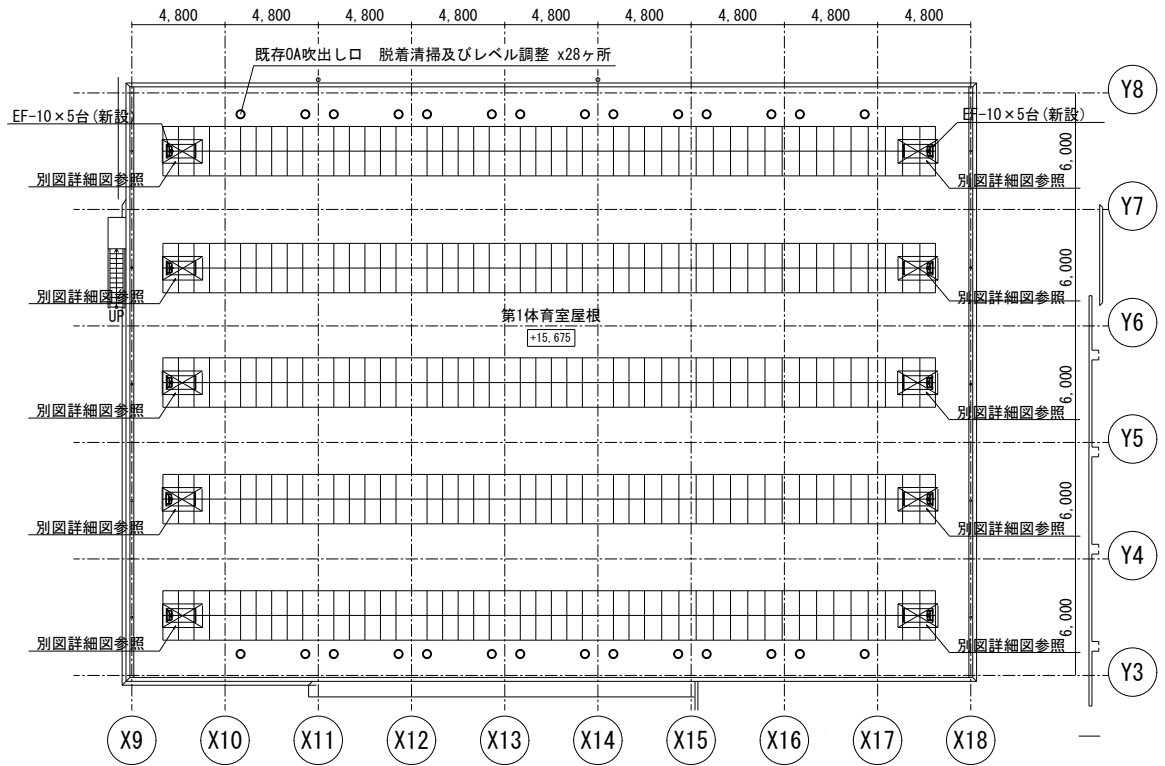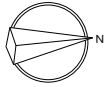

令和2年3月 完成

二次設計者	日建設計	図面種類	

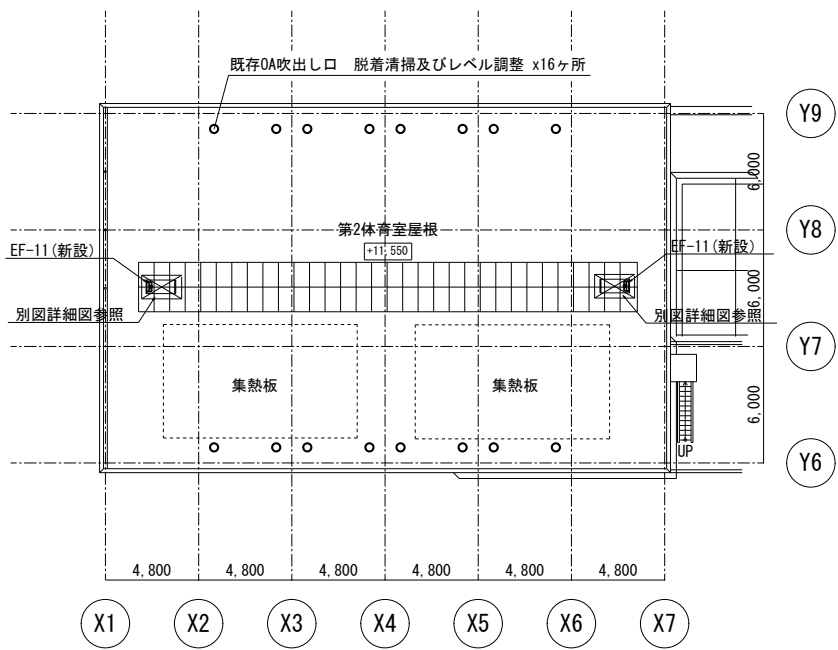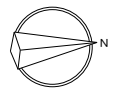

改修後 第2体育室平面図 (換気設備)

令和2年3月 完成

横浜市建築局		士事名	戸塚大町一ツセンター大規模修繕 及び附属設備修繕等工事(改修工事) 建築計画書		
建築士	横濱市建築士会	図面番号	11/17/22	図面名称	改修後 第2体育室平面図 (換気設備)
設計者	横濱市建築局	図面番号	11/17/22	図面名称	改修後 第2体育室平面図 (換気設備)
監理者	横濱市建築局	図面番号	11/17/22	図面名称	改修後 第2体育室平面図 (換気設備)

機器一覧表（撤去）

 斜線部機器の撤去を本工事とする。

記号	名称	台数	仕様	動力			設置場所	備考
				φ	V	kW(入力)		
WT-1	受水槽	1	形式 : 鋼板製パネルタンク 有効容量 : 8 m ³ 寸法 : 1500×1500×4500H 鉄骨平架台・鉄骨補強梁				1 受水槽室	
WP-1	加圧給水ポンプユニット	1	形式 : 加圧給水ポンプユニット 能力 : 500 L/min × 33m 2台並列交互、防振架台付き	2	200	3.7×2	1 ポンプ室	
FT-1	消火補給水槽	1	形式 : FRP製パネルタンク(単板) 有効容量 : 0.5 m ³ 寸法 : 1000×1000×1000H 鉄骨平架台				R 屋上	
T-1	給湯用膨張水槽	1	形式 : FRP製耐熱パネルタンク 有効容量 : 1.0 m ³ 寸法 : 1500×1000×1000H 鉄骨平架台				R 屋上	

機器一覧表（新設）

記号	名称	台数	仕様	動力			設置場所	備考
				φ	V	kW(入力)		
WT-1	受水槽	1	形式 : ステンレス製パネルタンク(一槽式) TAO2562(ベルテクノ) 有効容量 : 9.1 m ³ 寸法 : 1500×1500×4500H 鉄骨平架台 H=150・鉄骨補強、600φマンホール、ボルト・ナットSUS製、内外タラップ 耐震強度 : 1.0G、防波管透明アクリル製 他 標準付属品一式				1 受水槽室	コンクリート基礎 既設再利用
WP-1	加圧給水ポンプユニット	1	形式 : ステンレス製加圧給水ポンプユニット NX-65VF0502-3.7W-e(テラル) 能力 : 500 L/min × 33m 2台並列交互、防振架台付き、制御盤付	3	200	3.7×2	1 ポンプ室	コンクリート基礎 既設再利用
FT-1	消火補給水槽	1	形式 : FRP製パネルタンク(単板) PSFA-1-20(積水アクアシステム株式会社) 有効容量 : 0.5 m ³ 寸法 : 1000×1000×1000H 鉄骨平架台 H=100、耐震強度 : 2.0G、防波管透明アクリル製 他 標準付属品一式				R 屋上	コンクリート基礎 既設再利用
T-1	給湯用膨張水槽	1	形式 : FRP製耐熱パネルタンク(保温材25mm) HSFB-1.5-20(積水アクアシステム株式会社) 有効容量 : 1.0 m ³ 寸法 : 1500×1000×1000H 鉄骨平架台 耐震強度 : 2.0G				R 屋上	コンクリート基礎 既設再利用


完成図
2020年2月

備 考	常務理事	営繕部長	課 長	係 長	係 員	設計者 協同組合横浜市設備設計	理事長	工 事 名	戸塚スポーツセンター衛生設備等改修工事			
								図面名称	機器表(撤去・新設)	図面番号		
									作成年月	平成30年5月		M-04
									公益財団法人 横浜市建築保全公社			

H229008915017

17


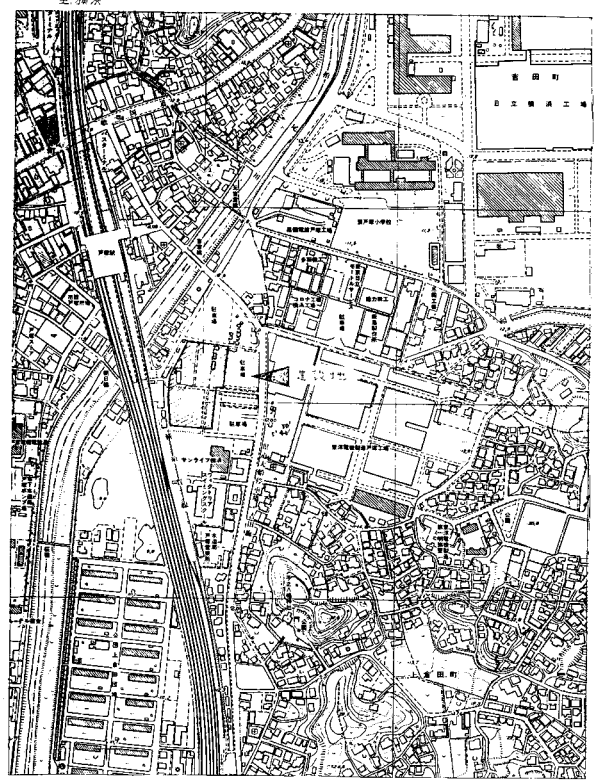


建設場所：戸塚区上菅田416-1
縮尺：1/500

工事名	建設場所	設計者	年月日	5/10/15
図番	P-02	工事名	管内	管内
製図者	設計者	製図者	設計者	設計者
検査者	設計者	検査者	設計者	設計者

横浜市建設局 村田政真建築設計事務所

H229008915018

18

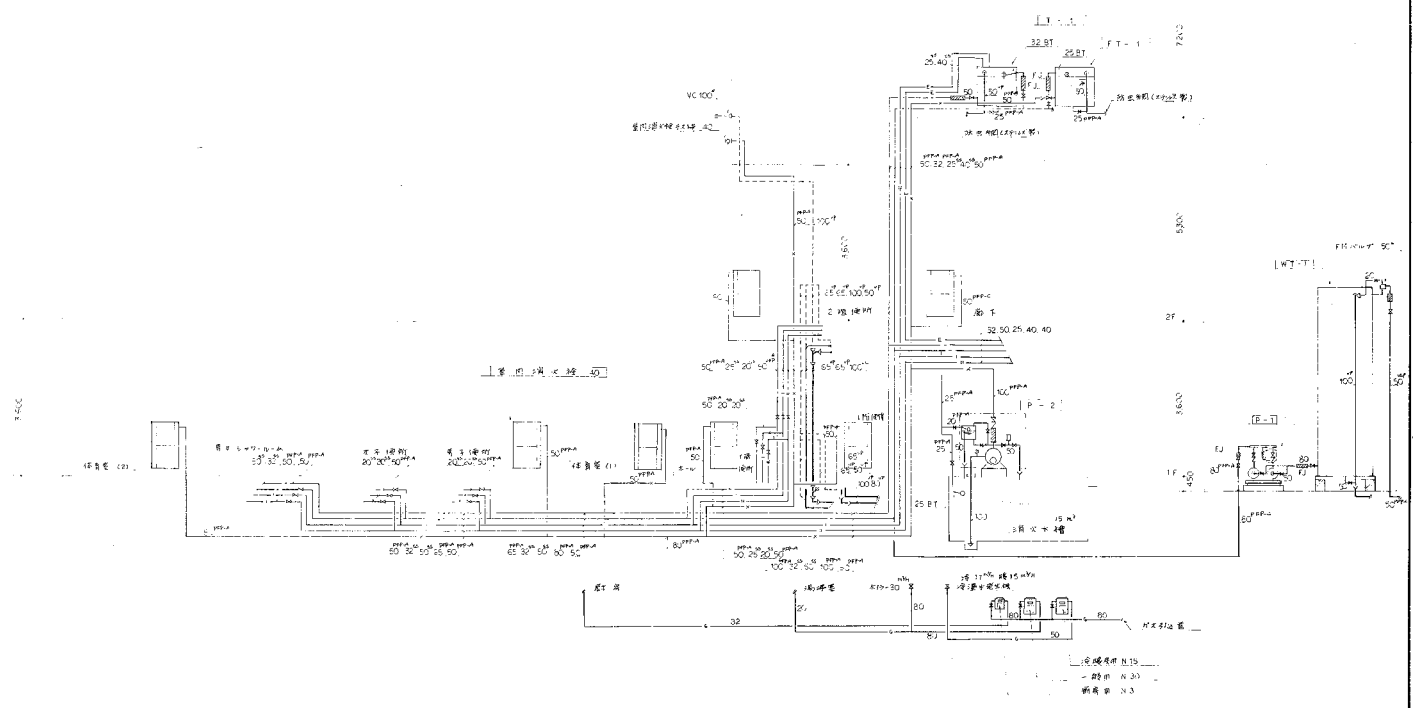

配電系統圖

確認済印
 2022年10月15日
 田田政真建築設計事務所

（図主印係）			

H229008915019


確認印


（訂正箇所）


横濱市建設局 村田政興建築設計事務所

H229008915020

20

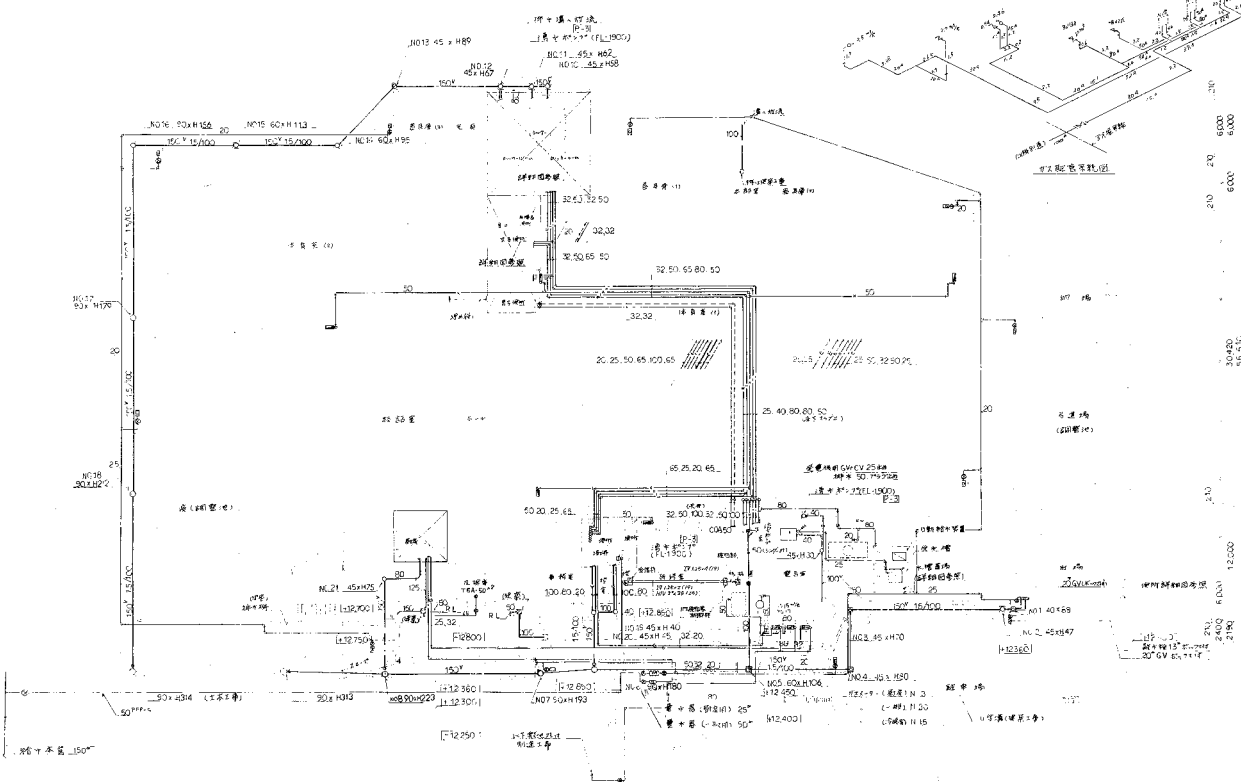


A
B
C
D
E
F
G
H
I
J

1 2 3 4 5 6 7 8 9 10 11 12 13 14 15 16 17 18

確認章
5/13/2018

1/16	横浜市建設局 行田政真建築設計事務所	年月日	5/13/18	
図名	P-05	1階平面図	縮尺	1/200
図案者	行田政真	監修者	行田政真	
製図者	行田政真	校核者	行田政真	
機	横浜市建設局	行田政真建築設計事務所		

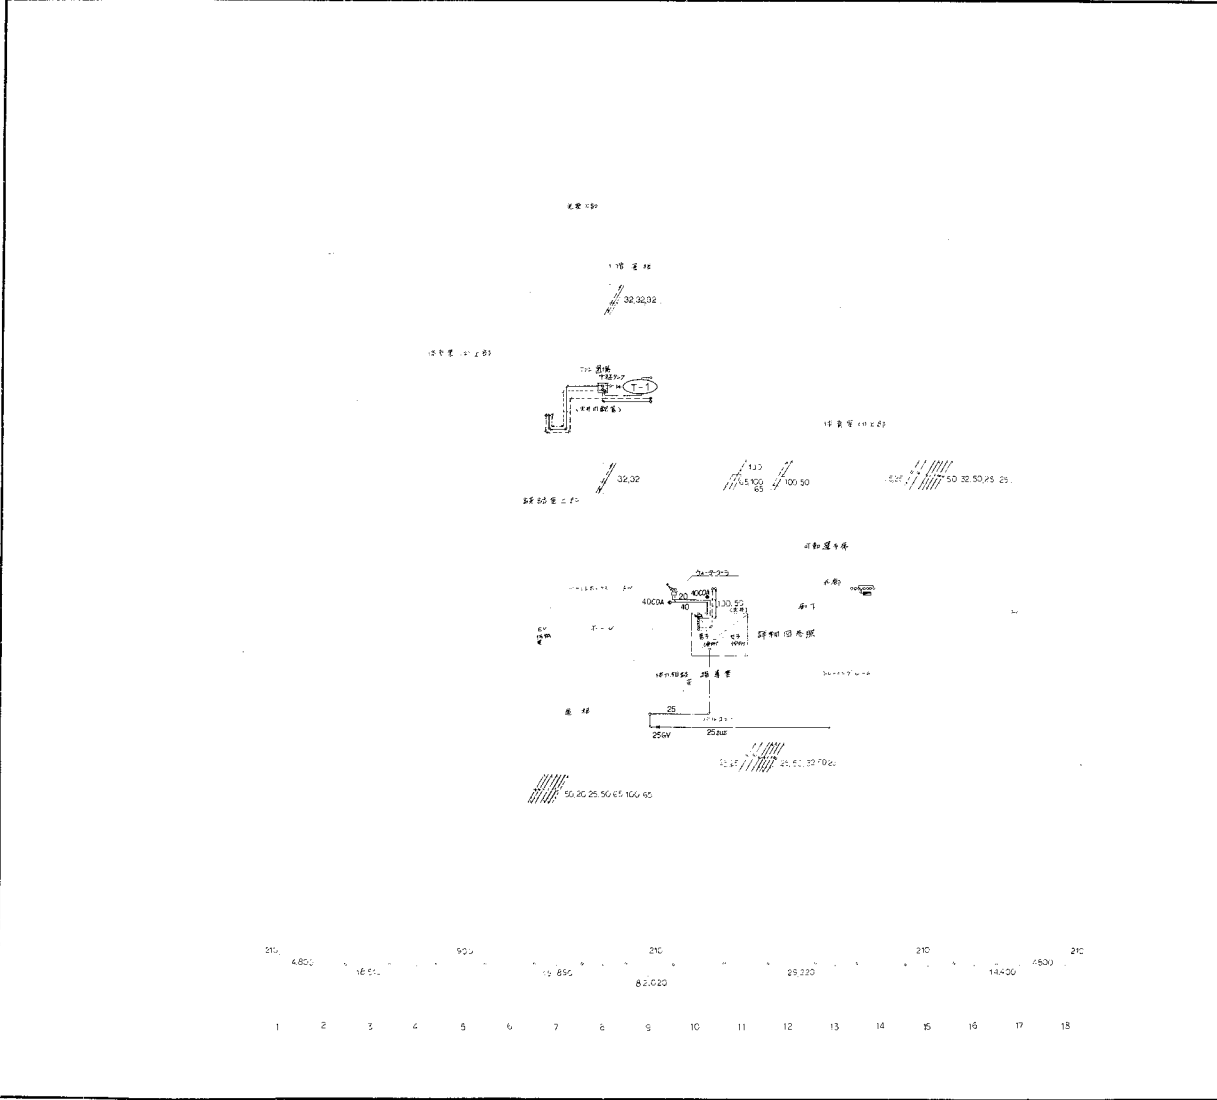


210
200
150
100
50
0
A B C D E F G H I J

210 4800 16.51 900 210 210 1800 210
15.85 82.020 25.220 14.400


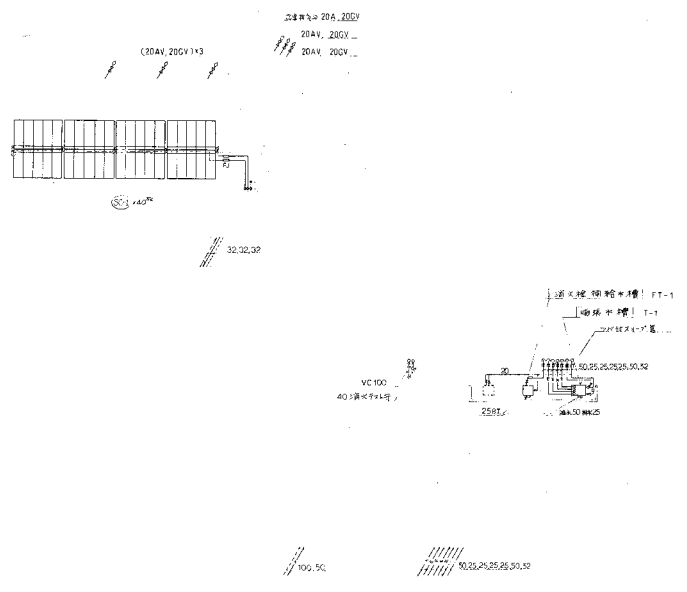


1. 2. 3. 4. 5. 6. 7. 8. 9. 10. 11. 12. 12. 14. 15. 16. 17. 18.


H 229008915023

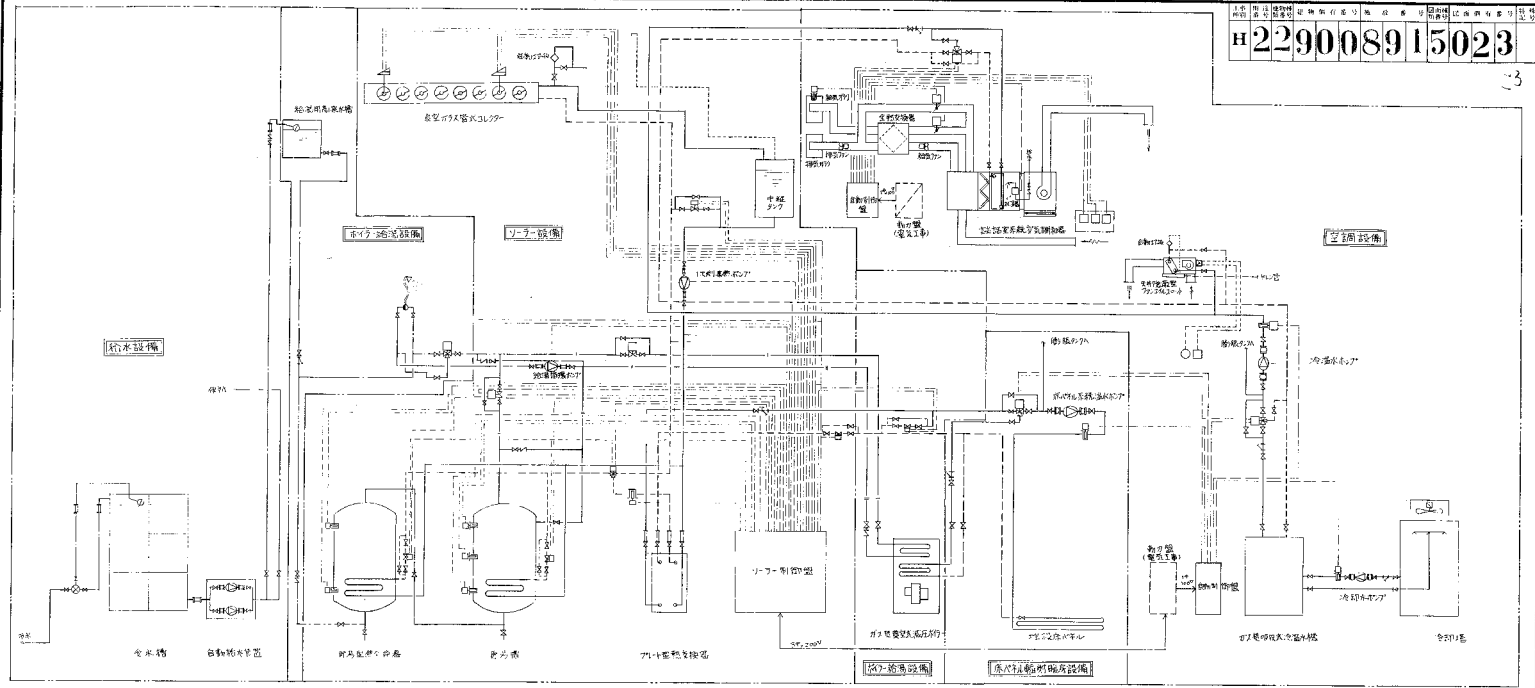




機 器 表

| 機号 | 機名 | 設置場所 | 仕 要 | 台数 | 額定容量(50Hz) | 電圧 | 備 考 | |
|--------|-----------------------|---------|--|----|------------|-----|-----|---|
| | | | | | kW | V | | |
| (AR-1) | 7.5kW定格冷凍機
(二重冷却型) | 1階機械室 | 冷凍能力 50 USRT (1H/200kWh)
冷媒容量 440kg
冷卻水量 850l/min
冷却水入口温度 7℃→12.5℃
冷却水出口温度 13℃
冷却水ポンプ 0.2m³/min
冷却水圧 0.8MPa
定格電圧 400V/3相/50Hz
定格電流 14.8A
定格電力 17.0kW (実効電力 14.0kW) | 1 | 2.3 | 200 | 3 | (空調設備工事) |
| (CT-1) | 冷却装置(丸形) | 屋 外 | 80冷却機
77.2 1200 ²
21000kWh | 1 | 1.5 | 200 | 3 | (空調設備工事) |
| (E-1) | 集塵式減圧弁付
(二回捲式) | 1階機械室 | 定格出力 28000kWh/年
定格電圧 29.6V
(実効電力 11000kWh/年) | 1 | 0.75 | 200 | 3 | (衛生設備工事) |
| (E-1) | 煙 機 | 1階機械室 | 内径 450φ
外径 500φ | 1 | | | | (空調設備工事) 詳細図参照 |
| (GT-1) | 新 窓 機 | 1階機械室 | 内容量 4400 ³ (1600 ³ ×1750 ³)
立型 本体 SUS444 60"
常用圧力 3.9kg/cm²
SUS溶接部絶縁加工済
定格電圧 480V/3相/50Hz
定格電流 33.4A
定格電力 15.8kW (実効電力 12.5kW) | 1 | | | | (衛生設備工事) 詳細図参照
コア付基礎: 1800 ² ×1800 ² ×300 ³ |
| (GT-2) | 新 窓 機 | 1階機械室 | 内容量 4400 ³ (1600 ³ ×1750 ³)
立型 本体 SUS444 60"
常用圧力 3.9kg/cm²
SUS溶接部絶縁加工済
定格電圧 480V/3相/50Hz
定格電流 33.4A
定格電力 15.8kW (実効電力 12.5kW) | 1 | | | | (衛生設備工事) 詳細図参照
コア付基礎: 1800 ² ×1800 ² ×300 ³ |
| (HEX) | 7.5kW定格冷凍機 | 1階機械室 | 定格出力 48000kWh/年
定格電圧 29.6V
(実効電力 11000kWh/年)
定格電力 SUS 30A | 1 | | | | (衛生設備工事) コア付基礎: 1800 ² ×800 ² ×300 ³ |
| (SC) | 集塵式減圧弁付機器 | 同上 | 定格出力 48000kWh/年
定格電圧 29.6V
(実効電力 11000kWh/年)
定格電力 SUS 30A | 40 | | | | (衛生設備工事) |
| (EXT) | 形 機 タンク | 屋 上 | 内容量 1000 ³ (冷却用 600 ³ ・圧入用 400 ³)
1000×1000(600×400×1000)×1000 ³
容自 500 ³ | 1 | | | | (空調設備工事) 詳細図参照 |
| (L) | 中 継 タンク | 2階 ケンセル | 1000×1000×600 ³
SUS 304 (天吊り型) | 1 | | | | (衛生設備工事) 詳細図参照 |
| (AC) | 強制空気循環器 | 2階722カム | 冷温水シール
定格電圧 76V
定格電流 7.6A
定格電力 0.57kW

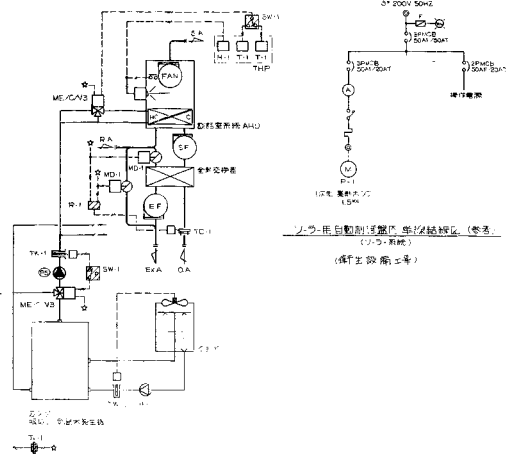
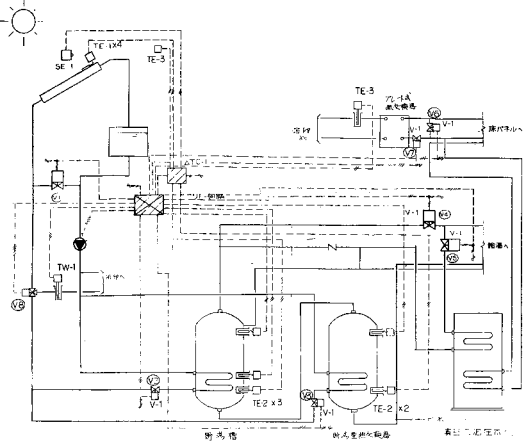


自動制御機器表

| 記号 | 名称 | 型番 | 備考 |
|------|------------|----------|-------|
| J-1 | 電圧計 | TA045A | |
| T-1 | 温度計 | TA045B | |
| T-2 | 温度計 | TA045A | |
| H-1 | ヒートスイッチ | H1415A | |
| THP | 圧力スイッチ | DY30A | |
| TP | 圧力スイッチ | T991A | W/海軍機 |
| TE-1 | 温度計 | TA045A | W/ |
| TE-2 | 温度計 | TA045A | W/芝浦機 |
| TE-3 | 温度計 | TA045A | W/芝浦機 |
| R-1 | 圧力スイッチ | RY7518A | |
| ME-1 | モールドビルモータ | MR210A | |
| ME-2 | モールドビルモータ | MR04E | |
| CV | バルブアクチュエータ | G445C | |
| VP | 圧力センサー | VS0045A | |
| V-1 | 電動バルブ | VY100 | |
| TA-1 | トランス | AT22.1** | |
| TE-1 | 温度検出器 | RTD7410 | |
| ME-1 | モールドビルモータ | MR04E | |
| ME-2 | モールドビルモータ | MR04E | |

配管表

| 記号 | 形状 | 寸法 | 材質 | 備考 |
|------------|--------|----|----|----------|
| FCU用配管 (1) | 4 sets | | | (空調設備工事) |
| FCU用配管 (2) | 8 sets | | | (空調設備工事) |

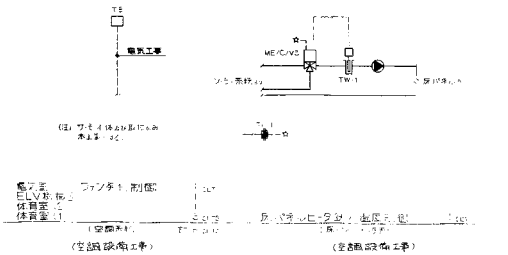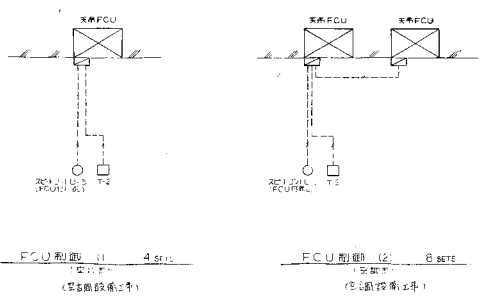




配管表

| 記号 | 形状 | 寸法 | 材質 | 備考 |
|------------|--------|----|----|----------|
| FCU用配管 (1) | 4 sets | | | (空調設備工事) |
| FCU用配管 (2) | 8 sets | | | (空調設備工事) |



H229008915026


26

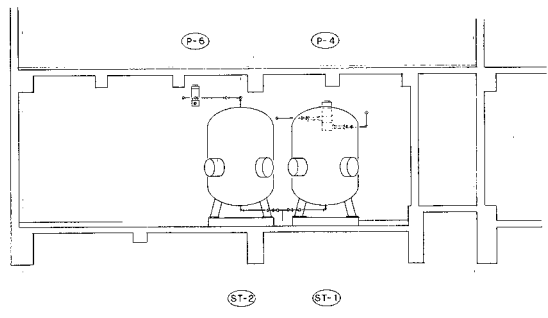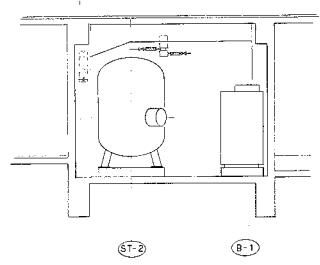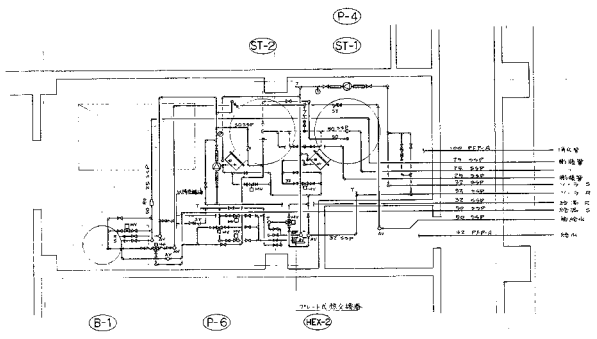

(衛生設備)


| | | | |
|-------------|----------------------|----------|---------|
| 図番 | P-11 | 1階機械室詳細図 | 縮尺 1/50 |
| 原図者 | 村田政真建築設計事務所 | 承認者 | 村田政真 |
| 検査者 | 村田政真 | 検査日 | |
| 機 洪 市 建 築 局 | 村田政真建築設計事務所 | | |

H229008915028

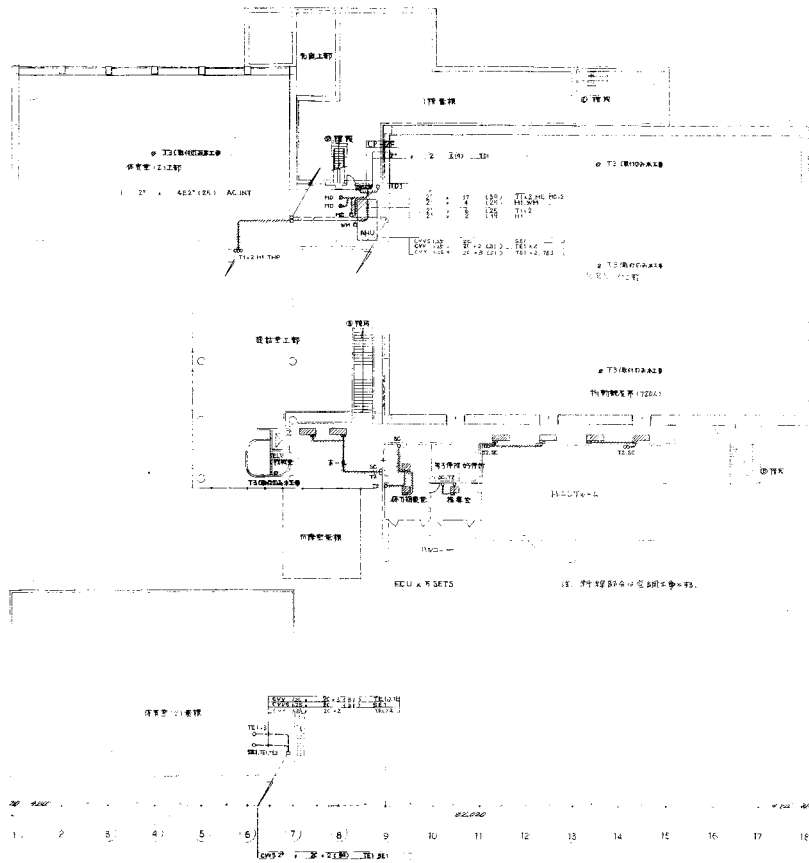



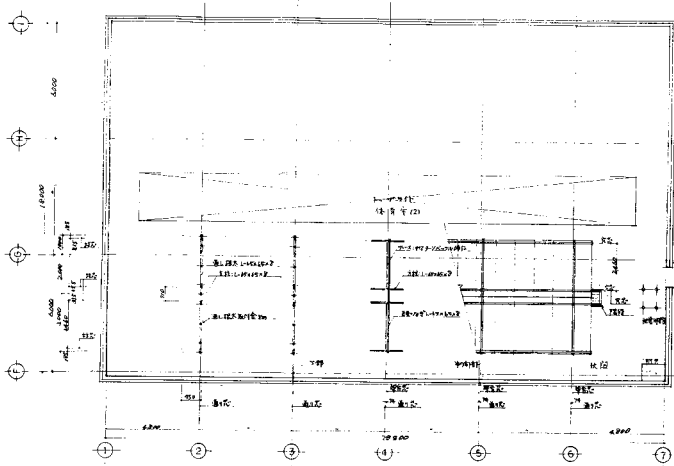


建築物平面圖 1/100

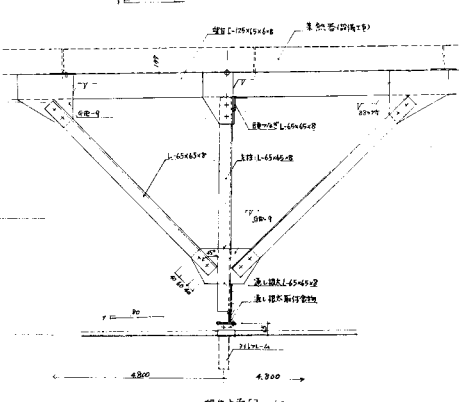


屋頂断面圖 1/10

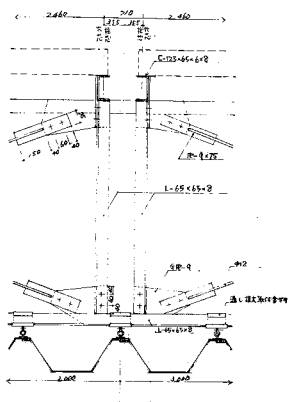


柱断面圖 1/10

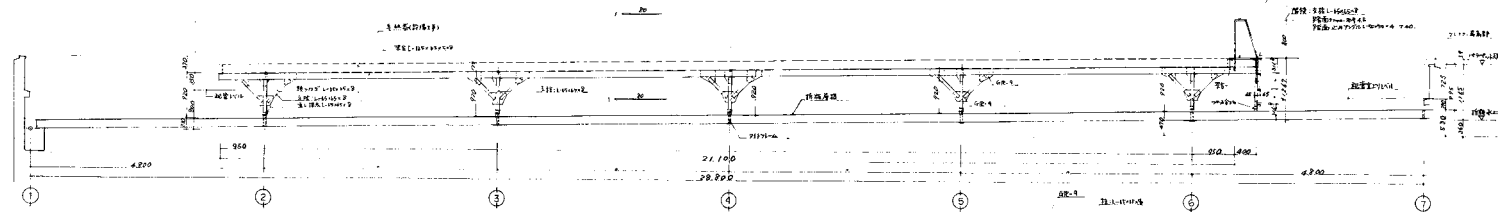

屋頂断面圖 1/40

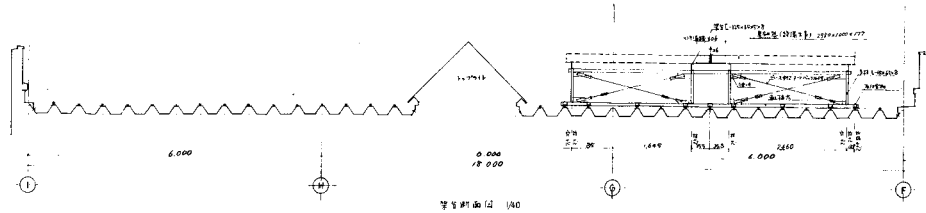

屋頂断面圖 1/40

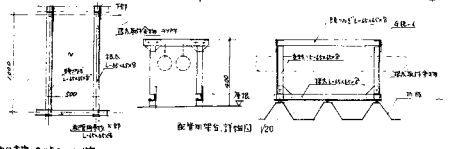


開口断面圖 1/20

材料表
 鋼管(鋼管桁架) φ 42
 鋼管(鋼管桁架) φ 47
 鋼管(鋼管桁架) φ 47
 鋼管(鋼管桁架) φ 47


(注) 本圖は、當然基準用空白図であり、建築士印は、
 本工事では、當然基準用空白図に記入したものとす。

| | | | |
|---------------------|-------------|-----|-------------|


H229008915030

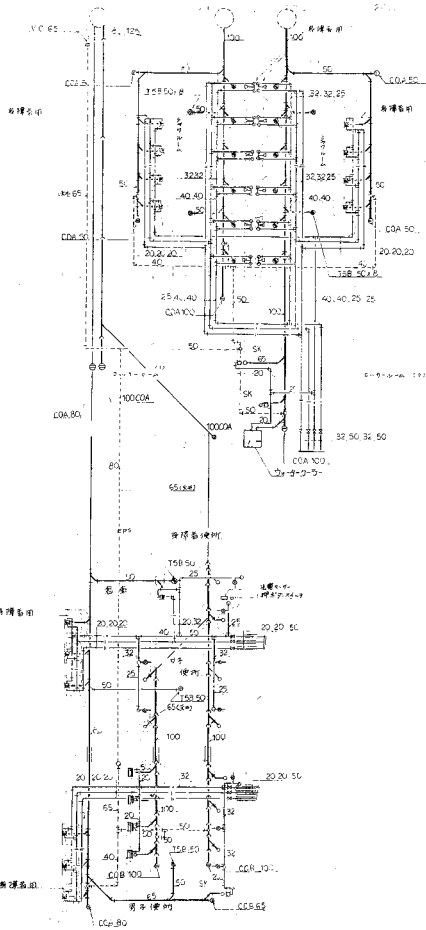


1階平面図 1/50

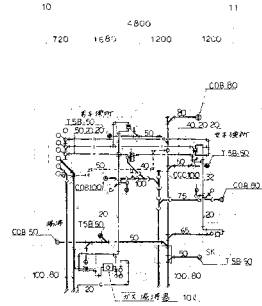


2階平面図 1/50

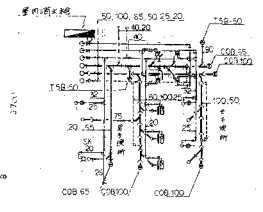

3階平面図 1/50

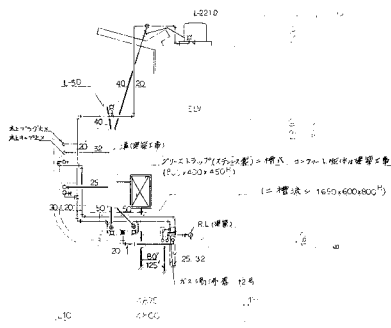

4階平面図 1/50

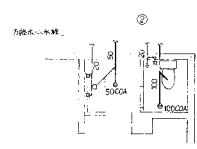


5階平面図 1/50


確認済印



横浜市建築局 村田政真建築設計事務所

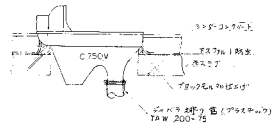

排水口蓋取付詳細図 1/12

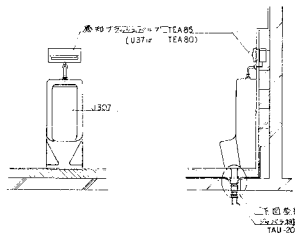


小便器取付断面図 1/20

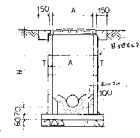


排水口構造図


| | | |
|-------|-----|---------|
| 排水口蓋径 | 450 | 600 |
| A | 450 | 600 |
| T | 60 | 60 |
| H | 200 | 190-180 |

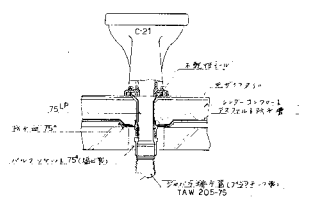


排水口蓋取付詳細図 1/10

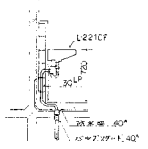


洗面器取付断面図 1/30

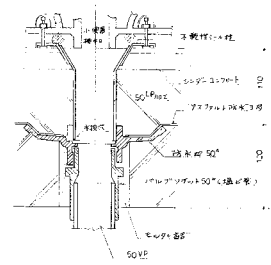

小便器取付断面詳細図 1/3

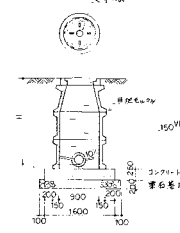

第一種大孔溝道図

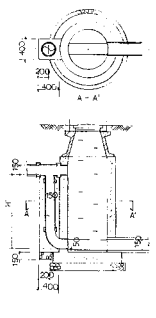


孔副管構造図




(倉庫取付)



横浜商産株式会社 村田政真建築設計事務所

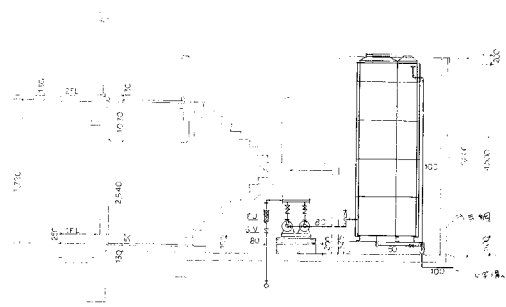

断面図

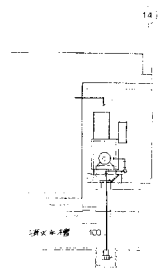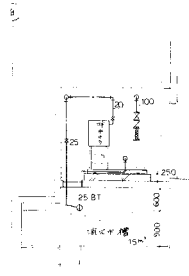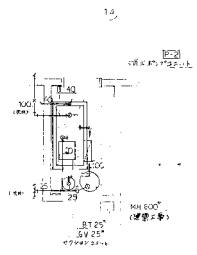


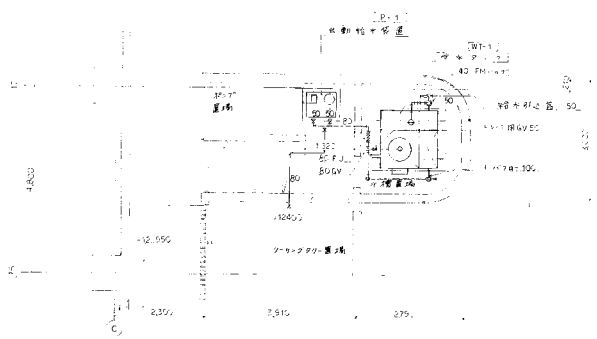


平面図







H 229008915033

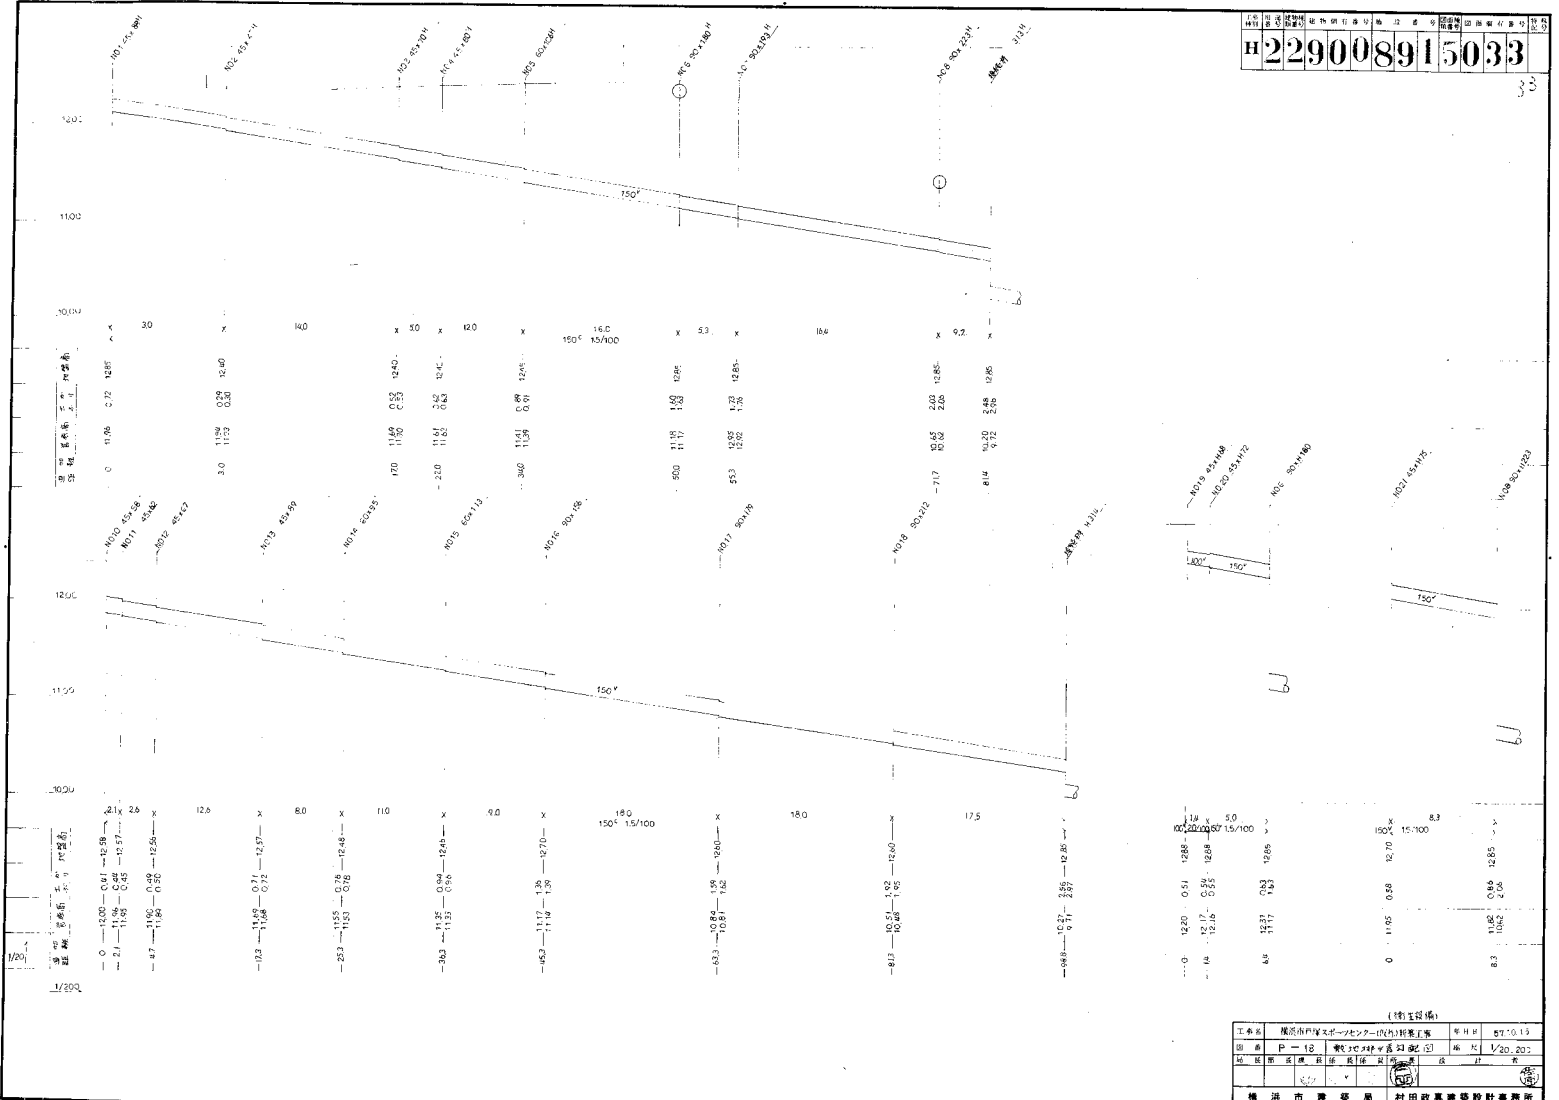

(物主印欄)


横浜市 建築局 村田政真建築設計事務所

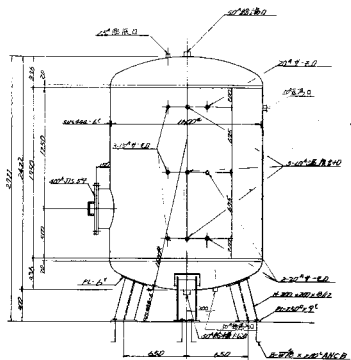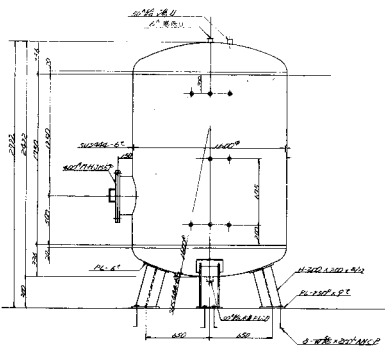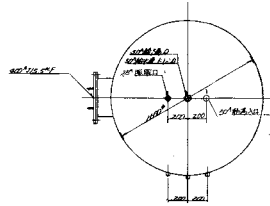
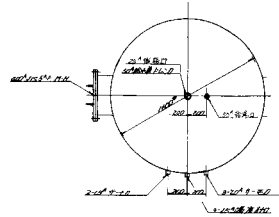



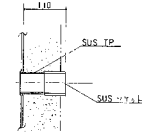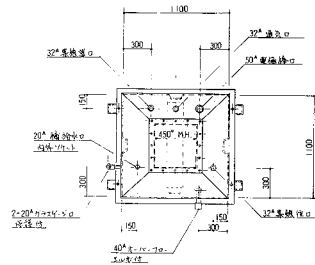


断面図詳細

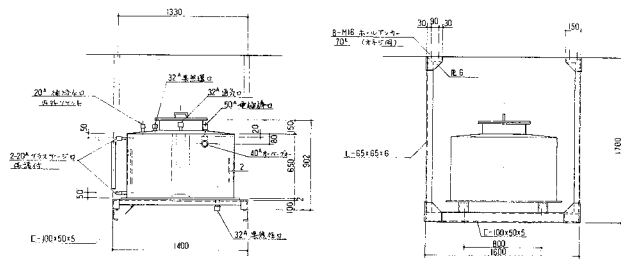


H229008915020

20

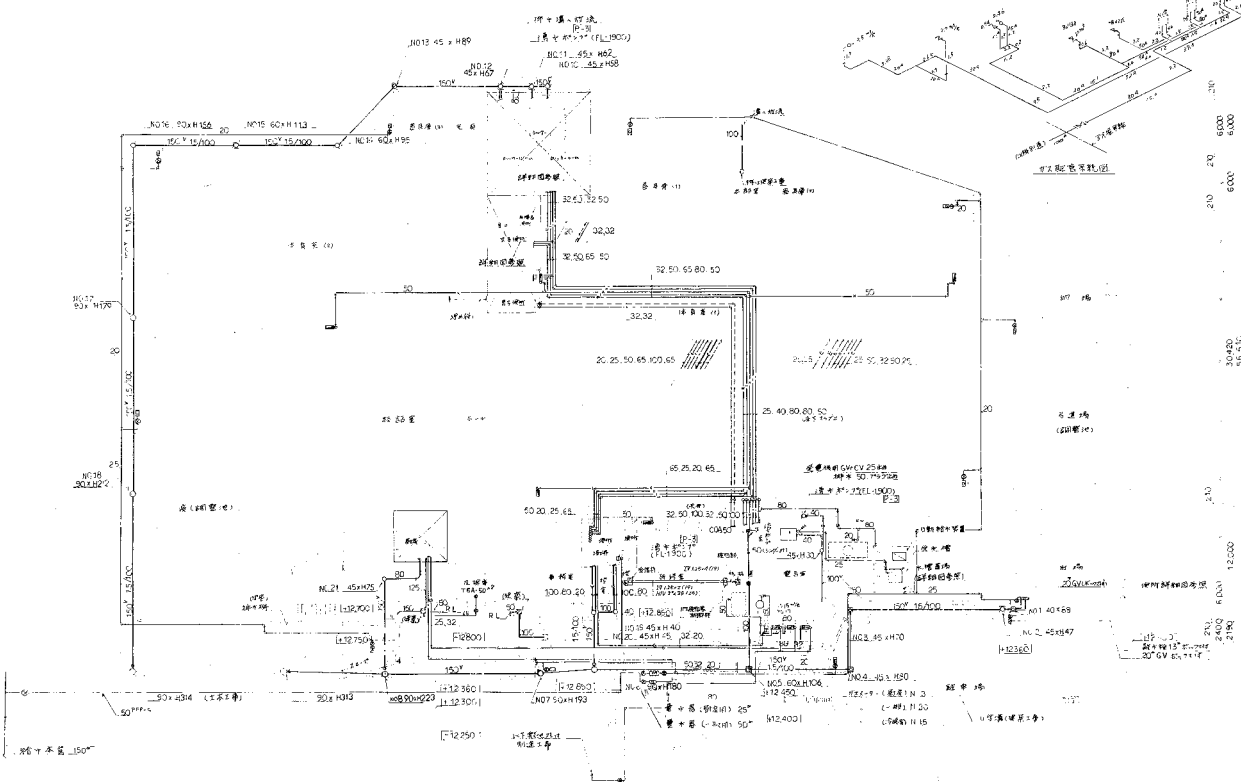

A
B
C
D
E
F
G
H
I
J

1 2 3 4 5 6 7 8 9 10 11 12 13 14 15 16 17 18


