戸塚駅西口再開発事業公益施設整備ＰＦＩ事業建設工事

空調図
竣工図

竣工日　2013年　2月　28日

請負者　設備担当
　鹿島建設㈱　横浜支店　　小林　政之　　045-641-8928
空調設備施工
　新菱冷熱工業㈱　横浜支店　　岡田　修一　　045-224-2900

発注者：アートプレックス戸塚

総合監理：鹿島･東畑設計共同企業体

設計監理：鹿島建設㈱　横浜支店

図面番号	図面名称	縮尺
M-000	図面リスト	—
設特-01	設備共通特記仕様書1	—
設特-02	設備共通特記仕様書2	—
設特-03	設備共通特記仕様書3	—
設特-04	設備共通特記仕様書4	—
M-001	空調機器表-1	—
M-002	空調機器表-2	—
M-003	空調機器表-3	—
M-004	空調機器表-4	—
M-005	空調機器表-5	—
M-006	空調機器表-6	—
M-007	空調機器表-7	—
M-008	空調機器表-8	—
M-009	空調機器表-9	—
M-010	空調機器表-10	—
M-011	空調機器表-11	—
M-012	空調機器表-12	—
M-013	空調機器表-13	—
M-014	空調機器表-14	—
M-015	空調機器表-15	—
M-016	空調機器表-16	—
M-017	空調機器表-17	—
M-018	空調機器表-18	—
M-019	空調機器表-19	—
M-020	空調機器表-20	—
M-021	空調機器表-21	—
M-022	換気風量表-1	—
M-023	換気風量表-2	—
M-024	換気風量表-3	—
M-025	換気風量表-4	—
M-026	換気風量表-5	—
M-027	制気口リスト-1	—
M-028	制気口リスト-2	—
M-029	制気口リスト-3	—
M-030	制気口リスト-4	—
M-031	制気口リスト-5	—
M-032	制気口リスト-6	—
M-033	排煙口リスト-1	—
M-034	排煙口リスト-2	—
M-101	(ダクト設備) 系統図	—
M-102	(ダクト設備) 地下3階平面図	1/200
M-103	(ダクト設備) 地下2階平面図	1/200
M-104	(ダクト設備) 地下1階平面図	1/200
M-105	(ダクト設備) 1階平面図	1/200
M-106	(ダクト設備) 2階平面図	1/200
M-107	(ダクト設備) 3階平面図	1/200
M-108	(ダクト設備) 4階平面図	1/200
M-109	(ダクト設備) 5階平面図	1/200

図面番号	図面名称	縮尺
M-110	(ダクト設備) 6階平面図	1/200
M-111	(ダクト設備) 7階平面図	1/200
M-112	(ダクト設備) 8階平面図	1/200
M-113	(ダクト設備) 9階平面図	1/200
M-114	(ダクト設備) 塔屋平面図	1/200
M-115	(ダクト設備) 3階食堂厨房平面詳細図・器具リスト	1/50
M-116	(ダクト設備) B3階機械室平面詳細図	1/50
M-117	(ダクト設備) B2階機械室平面詳細図	1/50
M-118	(ダクト設備) B1階機械室平面詳細図	1/50
M-119	(ダクト設備) 2階機械室平面詳細図	1/50
M-120	(ダクト設備) 3・4階機械室平面詳細図	1/50
M-121	(ダクト設備) 5～9階機械室平面詳細図	1/50
M-122	(ダクト設備) PH階EV機械室1・2平面詳細図	1/50
M-123	(ダクト設備) 6階ホール機械室(1)平面詳細図	1/50
M-124	(ダクト設備) 6階ホール機械室(2)平面詳細図	1/50
M-201	(配管設備) 系統図	—
M-202	(配管設備) 地下3階平面図	1/200
M-203	(配管設備) 地下2階平面図	1/200
M-204	(配管設備) 地下1階平面図	1/200
M-205	(配管設備) 1階平面図	1/200
M-206	(配管設備) 2階平面図	1/200
M-207	(配管設備) 3階平面図	1/200
M-208	(配管設備) 4階平面図	1/200
M-209	(配管設備) 5階平面図	1/200
M-210	(配管設備) 6階平面図	1/200
M-211	(配管設備) 7階平面図	1/200
M-212	(配管設備) 8階平面図	1/200
M-213	(配管設備) 9階平面図	1/200
M-214	(配管設備) 塔屋平面図	1/200
M-215	(配管設備) 熱源廻り平面詳細図	1/50
M-301	(排煙設備) 系統図	—
M-302	(排煙設備) 地下3階平面図	1/200
M-303	(排煙設備) 地下2階平面図	1/200
M-304	(排煙設備) 地下1階平面図	1/200
M-305	(排煙設備) 1階平面図	1/200
M-306	(排煙設備) 2階平面図	1/200
M-307	(排煙設備) 3階平面図	1/200
M-308	(排煙設備) 4階平面図	1/200
M-309	(排煙設備) 5階平面図	1/200
M-310	(排煙設備) 6階平面図	1/200
M-311	(排煙設備) 7階平面図	1/200
M-312	(排煙設備) 8階平面図	1/200
M-313	(排煙設備) 9階平面図	1/200
M-314	(排煙設備) 塔屋平面図	1/200

図面番号	図面名称	縮尺
M-401	(自動制御) 計装図(1)	—
M-402	(自動制御) 計装図(2)	—
M-403	(自動制御) 計装図(3)	—
M-404	(自動制御) 計装図(4)	—
M-405	(自動制御) 計装図(5)	—
M-406	(自動制御) 計装図(6)	—
M-407	(自動制御) 計装図(7)	—
M-408	(自動制御) 計装図(8)	—
M-409	(自動制御) 計装図(9)	—
M-410	(自動制御) 計装図(10)	—
M-411	(自動制御) 機器表・バルブ口径表	—
M-412	(自動制御) 制御盤リスト	—
M-413	(自動制御) 工事区分図(1)	—
M-414	(自動制御) 工事区分図(2)	—
M-415	(自動制御) 中央監視システム図(1)	—
M-416	(自動制御) 中央監視システム図(2)	—
M-417	(自動制御) 中央監視システム図(3)	—
M-418	(自動制御) 中央監視システム図(4)	—
M-419	(自動制御) 中央監視システム図(5)	—
M-420	(自動制御) 中央監視システム図(6)	—
M-421	(自動制御) 中央監視システム図(7)	—
M-422	(自動制御) 中央監視システム図(8)	—
M-423	(自動制御) 中央監理点入出力一覧表(1)	—
M-424	(自動制御) 中央監理点入出力一覧表(2)	—
M-425	(自動制御) 中央監理点入出力一覧表(3)	—
M-426	(自動制御) 中央監理点入出力一覧表(4)	—
M-427	(自動制御) 中央監理点入出力一覧表(5)	—
M-428	(自動制御) 中央監理点入出力一覧表(6)	—
M-429	(自動制御) 中央監理点入出力一覧表(7)	—
M-430	(自動制御) 中央監理点入出力一覧表(8)	—
M-431	(自動制御) 中央監理点入出力一覧表(9)	—
M-432	(自動制御) 中央監理点入出力一覧表(10)	—
M-433	(自動制御) 中央監理点入出力一覧表(11)	—
M-434	(自動制御) 中央監理点入出力一覧表(12)	—
M-435	(自動制御) 中央監理点入出力一覧表(13)	—
M-436	(自動制御) 中央監理点入出力一覧表(14)	—
M-437	(自動制御) 中央監理点入出力一覧表(15)	—
M-438	(自動制御) 中央監理点入出力一覧表(16)	—
M-439	(自動制御) 中央監理点入出力一覧表(17)	—
M-440	(自動制御) 中央監理点入出力一覧表(18)	—
M-441	(自動制御) 中央監理点入出力一覧表(19)	—
M-442	(自動制御) 中央監理点入出力一覧表(20)	—
M-443	(自動制御) 中央監理点入出力一覧表(21)	—
M-444	(自動制御) 中央監理点入出力一覧表(22)	—
M-445	(自動制御) 中央監理点入出力一覧表(23)	—
M-446	(自動制御) 中央監理点入出力一覧表(24)	—
M-447	(自動制御) 中央監理点入出力一覧表(25)	—
M-448	(自動制御) 中央監理点入出力一覧表(26)	—
M-449	(自動制御) 中央監理点入出力一覧表(27)	—

図面番号	図面名称	縮尺
M-450	(自動制御) 中央監理点入出力一覧表(28)	—
M-451	(自動制御) 中央監理点入出力一覧表(29)	—
M-452	(自動制御) 中央監理点入出力一覧表(30)	—
M-453	(自動制御) 中央監理点入出力一覧表(31)	—
M-454	(自動制御) 中央監理点入出力一覧表(32)	—
M-455	(自動制御) 中央監理点入出力一覧表(33)	—
M-456	(自動制御) 中央監理点入出力一覧表(34)	—
M-457	(自動制御) 中央監理点入出力一覧表(35)	—
M-458	(自動制御) 中央監理点入出力一覧表(36)	—
M-459	(自動制御) 中央監理点入出力一覧表(37)	—
M-460	(自動制御) 中央監理点入出力一覧表(38)	—
M-461	(自動制御) 地下3階平面図	1/150
M-462	(自動制御) 地下2階平面図	1/150
M-463	(自動制御) 地下1階平面図	1/150
M-464	(自動制御) 1階平面図	1/150
M-465	(自動制御) 2階平面図	1/150
M-466	(自動制御) 3階平面図	1/150
M-467	(自動制御) 4階平面図	1/150
M-468	(自動制御) 5階平面図	1/150
M-469	(自動制御) 6階平面図	1/150
M-470	(自動制御) 7階平面図	1/150
M-471	(自動制御) 8階平面図	1/150
M-472	(自動制御) 9階平面図	1/150
M-473	(自動制御) 塔屋平面図	1/150

No.

記号 No.	機器名称 (系統・用途)	機器仕様・付属品 機器仕様	付属品	電気仕様 電源容量	電源種別 起動方式 制御(連動・インターロック)	操作	表示	進・調	取付・仕上	設置場所	個数	備考 選定メーカ
CHH-1	ヒートポンプチリングユニット 区役所系統	型式: 空冷モジュール型 — / 冷却能力: 1,140 kW 容量: 360 USRT / 加熱能力: 1,080 kW COP: 4.7 / 冷 水:入口温度 14 ℃ 冷 水:出口温度 7 ℃ / 冷水量 2,350 L/m / 温 水:入口温度 38 ℃ 温 水:出口温度 45 ℃ / 温水量 2,250 L/m / 最高使用圧力: 700 kPa / 法定冷凍トン: 10.41×12 トン 最小保有水量: 454 L / 騒音: 70 dB(A) 冷媒: R-410A / 散水量: 7.1×12 L/min 給水圧: 0.4 MPa	制御盤 / 電源配送キット(ターミナルボックス2次側配線は空調工事とする) / モジュールコントローラ / 連結金具 / 散水装置	3φ 400V / 容量(合計) 284 kW / 圧縮機ﾓｰﾀ 7.5×36 kW / ﾌｧﾝﾓｰﾀ 0.6×.36 kW / ポンプ 0.75×12 kW	一般電力 ｽﾀｰﾃﾞﾙﾀ / ｲﾝﾊﾞｰﾀ / ｲﾝﾀｰﾛｯｸ PCH-1 / 連動 –	遠方	運転 故障	— 高調1	ｺﾝｸﾘｰﾄ基礎: 建築工事(平面図参照) / 鉄骨架台: 建築工事(平面図参照) / 据付架台: 建築工事(平面図参照) / 防振: ｽﾌﾟﾘﾝｸﾞ防振 / 断熱材: 特記に準ずる / ﾗｯｷﾝｸﾞ: 特記に準ずる / 耐震: 水平震度 特記に準ずる / 補助電気ﾋｰﾀ:法定冷凍20ﾄﾝ以上は、機器外 / モジュールチラーのビスはSUS製とする	PH階 屋外	1	東芝キャリア RUA-TBP 3602HNV-A
PCH-1	冷温水ポンプ 区役所空調系統	型式: 片吸込渦巻ﾎﾟﾝﾌﾟ ｹｰｼﾝｸﾞ材料: 鋳鉄製 / 仕様: 100 x 80 φ ×1,180L/m×295kPa(許容押込圧力400kPa) / 運転方式: 自動交互追従 / 水量制御方式: 可変速容量制御	ﾒｶﾆｶﾙｼｰﾙ 高効率ﾓｰﾀ	3φ 400V / ﾓｰﾀ 15.0 kW	一般電力 ｽﾀｰﾃﾞﾙﾀ ｲﾝﾊﾞｰﾀ / ｲﾝﾀｰﾛｯｸ CHH-1 / 連動 – / INVは電気工事	遠方	運転 故障	— 高調1	ｺﾝｸﾘｰﾄ基礎・鉄骨架台 建築工事(平面図参照) / 据付架台: 125H(溶融亜鉛めっき) / 断熱材・ﾗｯｷﾝｸﾞ 特記に準ずる / 防振: ｽﾌﾟﾘﾝｸﾞ防振 / 耐震: 水平震度 特記に準ずる	PH階 屋外	2	荏原製作所 100x80FS4K515
HW-1	水ヘッダ 冷水 (往)	型式: 床置(架台付き) / 材質: 鋼管製 最高使用圧力: 980 kPa / 寸法: 150 φ ×3,000L 内面仕上: 溶融亜鉛ﾒｯｷ / 脚仕上: 溶融亜鉛ﾒｯｷ 外面仕上: 溶融亜鉛ﾒｯｷ							ｺﾝｸﾘｰﾄ基礎: 建築工事(平面図参照) / 鉄骨架台: 建築工事(平面図参照) / 据付架台: 125H(溶融亜鉛めっき) / 断熱材: 特記に準ずる / ﾗｯｷﾝｸﾞ: 特記に準ずる / 耐震: 水平震度 特記に準ずる	PH階 屋外	1	
HW-2	水ヘッダ 冷水 (往)	型式: 床置(架台付き) / 材質: 鋼管製 最高使用圧力: 980 kPa / 寸法: 150 φ ×3,000L 内面仕上: 溶融亜鉛ﾒｯｷ / 脚仕上: 溶融亜鉛ﾒｯｷ 外面仕上: 溶融亜鉛ﾒｯｷ							ｺﾝｸﾘｰﾄ基礎: 建築工事(平面図参照) / 鉄骨架台: 建築工事(平面図参照) / 据付架台: 125H(溶融亜鉛めっき) / 断熱材: 特記に準ずる / ﾗｯｷﾝｸﾞ: 特記に準ずる / 耐震: 水平震度 特記に準ずる	PH階 屋外	1	
HW-3	水ヘッダ 冷水 (還)	型式: 床置(架台付き) / 材質: 鋼管製 最高使用圧力: 980 kPa / 寸法: 150 φ ×3,000L 内面仕上: 溶融亜鉛ﾒｯｷ / 脚仕上: 溶融亜鉛ﾒｯｷ 外面仕上: 溶融亜鉛ﾒｯｷ							ｺﾝｸﾘｰﾄ基礎: 建築工事(平面図参照) / 鉄骨架台: 建築工事(平面図参照) / 据付架台: 125H(溶融亜鉛めっき) / 断熱材: 特記に準ずる / ﾗｯｷﾝｸﾞ: 特記に準ずる / 耐震: 水平震度 特記に準ずる	PH階 屋外	1	
TEX-1	膨張水槽 (冷温水系統)	型式: 密閉形 実容量: 120 L / 材質: 鋼板 内面処理: — / 最高使用圧力: 0.78 MPa 最高使用温度: 95 ℃ / 板厚: – / 寸法: 610φ × 864H	安全弁、逆流防止弁、空気分離器、排水配管類一式 異常圧力検知装置						ｺﾝｸﾘｰﾄ基礎・鉄骨架台 建築工事(平面図参照) / 据付架台: 125H(溶融亜鉛めっき) / 断熱材: 特記に準ずる / ﾗｯｷﾝｸﾞ: 特記に準ずる / 耐震: 水平震度 特記に準ずる	PH階 屋外	1	森永ｴﾝｼﾞﾆｱﾘﾝｸﾞ G-120

OHU-No.	(系統・用途) 外調機	型式 (風量制御方式)	冷却能力 冷温水ｺｲﾙ / 加熱能力 冷温水ｺｲﾙ (kW) (列数)	入口空気 (℃DB) (℃WB)	出口空気 (℃DB) (℃WB)	冷水温度 温水温度 入口(℃) 出口(℃)	冷水量 温水量 (L/min)	送風量 外気量 (m3/h)	全静圧 機外静圧 (Pa)	ｴｱｰﾌｨﾙﾀ 型式	捕集率 (%)	圧力損失 (Pa)	加湿器 加湿方式 加湿量 (kg/h)	騒音値 dB(A)	付属品	電源電圧 電源容量	電源種別 起動方式 制御(連動・ｲﾝﾀｰﾛｯｸ)	操作	表示	進・調	取付	防振	ｺﾝｸﾘｰﾄ基礎(建築工事) W	D	H	鉄骨架台 H	設置場所	個数	選定ﾒｰｶ(相当品)
																							SA:ﾁｬﾝﾊﾞｰ寸法 RA:ﾁｬﾝﾊﾞｰ寸法		W	D	H	—			
																							耐震:水平震度 特記に準ずる。鉄骨架台は、溶融亜鉛めっき仕様。						
OHU-2-1	外調機 2階・北側系統	床置水平 ｺﾝﾊﾟｸﾄ形 外気冷房運転可能型 (可変速容量制御)	冷却 55.7 / 加熱 43.9 6列	33.6 27.3 / 0 −4.0	12.5 12.4 / 41.9 13.9	14 7 / 45 38	114.0 / 89.9	送風量 3,550 / 外気冷房時 5,350	全静圧 (通常) 534 (外冷) 727 / 機外静圧 300	F1(AFI) F2(NBS)	80 65	(通常) 42 (外冷) 95 / (通常) 53 (外冷) 95	気化式 (2段階)	(通常) 60 (外冷) 67	Be4	3φ 200V ﾌｧﾝﾓｰﾀ 2.2 kW / 全熱交換機 – kW / 自動巻取形 – kW / 電気ﾋｰﾀ – kW / 加湿器 – kW	一般電力 直入 / INVは空調工事 / (INVはﾊﾞｲﾊﾟｽ回路付)	遠方	運転 故障	— 高調1	床置 / SA(GW 50mm内貼) / OA	ｽﾌﾟﾘﾝｸﾞ防振	2,850 / 1,200 900 / 900 900	900 / 900 / 900	200 / 500 / 500	−	2階 機械室 (N)	1	ｸﾎﾞﾀ空調 EI 100 DT
OHU-2-2	外調機 2階・南側系統	床置水平 ｺﾝﾊﾟｸﾄ形 外気冷房運転可能型 (可変速容量制御)	冷却 73.7 / 加熱 58.1 6列	33.6 27.3 / 0 −4.0	13.1 13.1 / 40.6 13.9	14 7 / 45 38	150.9 / 119.0	送風量 4,700 / 外気冷房時 7,050	全静圧 (通常) 532 (外冷) 725 / 機外静圧 300	F1(AFI) F2(NBS)	80 65	(通常) 45 (外冷) 101 / (通常) 56 (外冷) 100	気化式 (2段階)	(通常) 42.9 (外冷) 62 / 70	Be4	3φ 200V ﾌｧﾝﾓｰﾀ 3.7 kW / 全熱交換機 – kW / 自動巻取形 – kW / 電気ﾋｰﾀ – kW / 加湿器 – kW	一般電力 直入 / INVは空調工事 / (INVはﾊﾞｲﾊﾟｽ回路付)	遠方	運転 故障	— 高調1	床置 / SA(GW 50mm内貼) / OA	ｽﾌﾟﾘﾝｸﾞ防振	2,850 / 1,200 950 / 950 950	950 / 950 / 950	200 / 500 / 500	−	2階 機械室 (S)	1	ｸﾎﾞﾀ空調 EI 125 DT
OHU-2-3	外調機 2階・西側系統	床置水平 ｺﾝﾊﾟｸﾄ形 外気冷房運転可能型 (可変速容量制御)	冷却 49.4 / 加熱 39.0 6列	33.6 27.3 / 0 −4.0	12.8 12.8 / 41.2 13.9	14 7 / 45 38	101.1 / 79.0	送風量 3,150 / 外気冷房時 4,700	全静圧 (通常) 479 (外冷) 625 / 機外静圧 300	F1(AFI) F2(NBS)	80 65	(通常) 33 (外冷) 73 / (通常) 45 (外冷) 79	気化式 (2段階)	(通常) 28.8 (外冷) 58 / 66	Be4	3φ 200V ﾌｧﾝﾓｰﾀ 2.2 kW / 全熱交換機 – kW / 自動巻取形 – kW / 電気ﾋｰﾀ – kW / 加湿器 – kW	一般電力 直入 / INVは空調工事 / (INVはﾊﾞｲﾊﾟｽ回路付)	遠方	運転 故障	— 高調1	床置 / SA(GW 50mm内貼) / OA	ｽﾌﾟﾘﾝｸﾞ防振	2,850 / 1,200 900 / 900 900	900 / 900 / 900	200 / 500 / 500	−	2階 機械室 (W)	1	ｸﾎﾞﾀ空調 EI 100 DT
OHU-3-1	外調機 3階・北側系統	床置水平 ｺﾝﾊﾟｸﾄ形 (可変速容量制御)	冷却 16.4 / 加熱 17.3 5列	33.6 27.3 / 0 −4.0	17.7 17.3 / 39.7 13.9	14 7 / 45 38	33.6 / 35.4	送風量 1,400	全静圧 (通常) 582 / 機外静圧 300	F1(AFI) F2(NBS)	80 65	49 60	気化式	(通常) 12.8	Be4	3φ 200V ﾌｧﾝﾓｰﾀ 0.75 kW / 全熱交換機 – kW / 自動巻取形 – kW / 電気ﾋｰﾀ – kW / 加湿器 – kW	一般電力 直入 / INVは空調工事 / (INVはﾊﾞｲﾊﾟｽ回路付)	遠方	運転 故障	— 高調1	床置 / SA(GW 50mm内貼) / OA	ｽﾌﾟﾘﾝｸﾞ防振	2,650 / 1,200 800 / 800 800	800 / 800 / 800	200 / 500 / 500	−	3階 機械室 (N)	1	ｸﾎﾞﾀ空調 EI 30 DT
OHU-3-2	外調機 3階・西側系統1	床置水平 ｺﾝﾊﾟｸﾄ形 (可変速容量制御)	冷却 39.7 / 加熱 42.1 5列	33.6 27.3 / 0 −4.0	17.5 17.1 / 38.9 13.9	14 7 / 45 38	81.3 / 86.2	送風量 3,400	全静圧 (通常) 593 / 機外静圧 300	F1(AFI) F2(NBS)	80 65	46 57	気化式	(通常) 31.0	Be4	3φ 200V ﾌｧﾝﾓｰﾀ 1.5 kW / 全熱交換機 – kW / 自動巻取形 – kW / 電気ﾋｰﾀ – kW / 加湿器 – kW	一般電力 直入 / INVは空調工事 / (INVはﾊﾞｲﾊﾟｽ回路付)	遠方	運転 故障	— 高調1	床置 / SA(GW 50mm内貼) / OA	ｽﾌﾟﾘﾝｸﾞ防振	3,100 / 1,400 1,150 / 1,150 1,150	1,150 / 1,150 / 1,150	200 / 500 / 500	−	3階 機械室 (W)	1	ｸﾎﾞﾀ空調 EI 75 DT
OHU-3-3	外調機 3階・西側系統2	床置水平 ｺﾝﾊﾟｸﾄ形 (可変速容量制御)	冷却 72.3 / 加熱 76.7 5列	33.6 27.3 / 0 −4.0	17.5 17.2 / 38.8 13.9	14 7 / 45 38	148.0 / 157.0	送風量 6,200	全静圧 (通常) 670 / 機外静圧 300	F1(AFI) F2(NBS)	80 65	78 83	気化式	(通常) 56.6	Be4	3φ 200V ﾌｧﾝﾓｰﾀ 2.2 kW / 全熱交換機 – kW / 自動巻取形 – kW / 電気ﾋｰﾀ – kW / 加湿器 – kW	一般電力 直入 / INVは空調工事 / (INVはﾊﾞｲﾊﾟｽ回路付)	遠方	運転 故障	— 高調1	床置 / SA(GW 50mm内貼) / OA	ｽﾌﾟﾘﾝｸﾞ防振	2,850 / 1,200 900 / 900 900	900 / 900 / 900	200 / 500 / 500	−	3階 機械室 (W)	1	ｸﾎﾞﾀ空調 EI 125 DT

共通事項: 以下のものは、共通で適用する。
1. 機器仕様
400Vｲﾝﾊﾞｰﾀ付ﾓｰﾀは、絶縁強化ﾓｰﾀ仕様とする。
2. 付属品
制御盤、高効率ﾓｰﾀ、ﾄﾞﾚﾝﾊﾟﾝ(ステンレス)、ﾏﾘﾝﾗﾝﾌﾟ、マノﾒｰﾀ(エアーフィルタ)
ﾄﾞﾚﾝﾄﾗｯﾌﾟ、ｺｲﾙ水抜き配管類は機外設置
ﾕﾆｯﾄ形は、のぞき窓付点検口(150 φ の二重ｶﾞﾗｽ)をﾌｧﾝ,ｺｲﾙｾｸｼｮﾝに設置
ﾌｧﾝ部防振は、ｽﾌﾟﾘﾝｸﾞ防振

選択事項: 以下のものから選択して仕様に明記する。
1. 機器仕様(ｴｱｰﾌｨﾙﾀ)
ｴｱｰﾌｨﾙﾀ型式
F1(AFI) : プレフィルタ (重量法)
F2(NBS) : メインフィルタ 中性能ﾌｨﾙﾀ(比色法)
F3(AFI) : 海塩ｴｱﾌｨﾙﾀ(重量法)
F4 : 化学吸着ｴｱﾌｨﾙﾀ 対象ｶﾞｽ:アンモニア

浄化方式	保守方式
濾過式 (ﾊﾟﾈﾙ形)	定期洗浄
濾過式 (ﾊﾟﾈﾙ形)	ユニット交換
濾過式 (ﾊﾟﾈﾙ形)	ユニット交換
濾過式 (ﾊﾟﾈﾙ形)	ユニット交換

2. 付属品
Be1:リモコンスイッチ
Be2:バージ・センタ、ﾊﾞｲﾊﾟｽﾀﾞﾝﾊﾟ制御
Be3:エルミネータ
Be4:SUSドレンパン、A又はCトラップ、フィルター差圧計

3. 電気仕様
進相 :進相ｺﾝﾃﾞﾝｻ (要)
高調1: 高調波対策 (要) DCL
高調2: 高調波対策(要)DCL+ACL
高調3: 高調波対策(要)ｱｸﾃｨﾌﾞﾌｨﾙﾀ

注記: 1. 電動機:特記なきもののｹｰｼﾝｸﾞは 屋内:開放防滴形、屋外:全閉外扇形(屋外形)とする。
2. 特記なき動力盤工事区分は、電気工事とする。
3. 電源周波数は、50Hzとする。
4. 特記なき防虫網は、SUS製とする。

鹿島・東畑設計共同企業体

鹿島建設株式会社一級建築士事務所
株式会社東畑建築事務所

設備 協力会社
会社名 新菱冷熱工業㈱ 横浜支店
担当者

竣工図 2013. 02. 28
工事監理 設計 施工

戸塚駅西口再開発事業
公益施設整備PFI事業建設工事
空調設備
空調機器表-1

SCALE 1/− DATE 2011 − 04 − 28

設計責任者	設計担当者		QA担当者	QA部署QA担当者
平岡 雅哉	弘本 嘉一 / 野口 康仁 / 鈴木 紹介	中川 桂 / 杉谷 広智	小沢 真吾	武藤 敏明

一級建築士 241773 八木 佳

JOB 090536B
DWG M − 001

本図面は建物の維持管理のための参考資料です。建物の現状と図面が完全に一致していることを保証するものではありません。

No.

OHU-No.	(系統・用途) 外調機	型式 (風量制御方式)	冷却能力 冷温水ｺｲﾙ 加熱能力 冷温水ｺｲﾙ (kW) (列数)	入口空気 (℃DB) (℃WB)	出口空気 (℃DB) (℃WB)	冷水温度 温水温度 入口(℃)	冷水量 温水量 (L/min)	送風量 外気量 (m3/h)	全静圧 機外静圧 (Pa)	ｴｱｰﾌｨﾙﾀ 型式	捕集率 (%)	圧力損失 (Pa)	加湿器 加湿方式 加湿量 (kg/h)	騒音値 dB(A)	付属品	電源電圧　電源容量	電源種別　起動方式 制御(連動・ｲﾝﾀｰﾛｯｸ)	操作	表示	進・調	取付 SA:ﾁｬﾝﾊﾞｰ寸法 RA:ﾁｬﾝﾊﾞｰ寸法	防振	ｺﾝｸﾘｰﾄ基礎(建築工事) W W	D D	H H	鉄骨架台 H —	設置場所	個数	備考 選定ﾒｰｶ
																				耐震：水平震度 特記に準ずる。鉄骨架台は、溶融亜鉛めっき仕様。								
OHU-4-1	外調機 4階・北側系統	床置水平 ｺﾝﾊﾟｸﾄ形 (可変速容量制御)	冷却 29.2 加熱 30.9 5列	33.6 27.3 0 −4.0	17.4 17.0 38.7 13.9	14 7 45 38	47.9 63.3	送風量 2,500	全静圧 (通常) 649 機外静圧 300	F1(AFI) F2(NBS)	80 65	56 66	気化式 22.8	(通常) 62	Be4	3φ200V ﾌｧﾝﾓｰﾀ 1.5 kW 全熱交換機 − kW 自動巻取形 − kW 電気ﾋｰﾀ − kW 加湿器 − kW	一般電力　直入 INVは空調工事 (INVはﾊﾞｲﾊﾟｽ回路付)	遠方 故障	運転 高調1	—	床置 SA(GW 50mm内貼) OA	ｽﾌﾟﾘﾝｸﾞ防振	2,650 1,200 800	800 800 800	200 500 500		4階 機械室 (N)	1	クボタ空調 EI 50 DT
OHU-4-2	外調機 4階・西側系統 (4・5階ホワイエ系統)	床置水平 ｺﾝﾊﾟｸﾄ形 (可変速容量制御)	冷却 114.3 加熱 121.1 6列	33.6 27.3 0 −4.0	17.5 17.3 39.0 13.9	14 7 45 38	234.0 248.0	送風量 9,800	全静圧 (通常) 669 機外静圧 300	F1(AFI) F2(NBS)	80 65	76 81	気化式 89.5	(通常) 64	Be4	3φ200V ﾌｧﾝﾓｰﾀ 3.7 kW 全熱交換機 − kW 自動巻取形 − kW 電気ﾋｰﾀ − kW 加湿器 − kW	一般電力　直入 INVは空調工事 (INVはﾊﾞｲﾊﾟｽ回路付)	遠方 故障	運転 高調1	—	床置 SA(GW 50mm内貼) OA	ｽﾌﾟﾘﾝｸﾞ防振	3,100 1,400 1,150	1,150 1,150 1,150	200 500 500		6階 機械室 (W)	1	クボタ空調 EI 200 DT
OHU-5-1	外調機 5階・北側系統	床置水平 ｺﾝﾊﾟｸﾄ形 外気冷房運転可能型 (可変速容量制御)	冷却 51.0 加熱 40.2 6列	33.6 27.3 0 −4.0	12.9 12.9 41.1 13.9	14 7 45 38	104.4 82.3	送風量 3,250 外気冷房時 4,950	全静圧 (通常) 490 (外冷) 655 機外静圧 300	F1(AFI) F2(NBS)	80 65	(通常) 35 (外冷) 81 (通常) 47 (外冷) 85	気化式 29.7 (2段階)	(通常) 59 (外冷) 66	Be4	3φ200V ﾌｧﾝﾓｰﾀ 2.2 kW 全熱交換機 − kW 自動巻取形 − kW 電気ﾋｰﾀ − kW 加湿器 − kW	一般電力　直入 INVは空調工事 (INVはﾊﾞｲﾊﾟｽ回路付)	遠方 故障	運転 高調1	—	床置 SA(GW 50mm内貼) OA	ｽﾌﾟﾘﾝｸﾞ防振	2,750 1,200 800	800 800 800	200 500 500		5階 機械室 (N)	1	クボタ空調 EI 100 DT
OHU-5-2	外調機 5階・南側系統	床置水平 ｺﾝﾊﾟｸﾄ形 外気冷房運転可能型 (可変速容量制御)	冷却 53.4 加熱 42.10 6列	33.6 27.3 0 −4.0	13.1 13 40.9 13.9	14 7 45 38	109.3 86.2	送風量 3,400 外気冷房時 5,200	全静圧 (通常) 505 (外冷) 687 機外静圧 300	F1(AFI) F2(NBS)	80 65	(通常) 39 (外冷) 89 (通常) 50 (外冷) 91	気化式 31.0 (2段階)	(通常) 59 (外冷) 66	Be4	3φ200V ﾌｧﾝﾓｰﾀ 2.2 kW 全熱交換機 − kW 自動巻取形 − kW 電気ﾋｰﾀ − kW 加湿器 − kW	一般電力　直入 INVは空調工事 (INVはﾊﾞｲﾊﾟｽ回路付)	遠方 故障	運転 高調1	—	床置 SA(GW 50mm内貼) OA	ｽﾌﾟﾘﾝｸﾞ防振	2,750 1,200 800	800 800 800	200 500 500		5階 機械室 (S)	1	クボタ空調 EI 100 DT
OHU-6-1	外調機 6階・北側系統	床置水平 ｺﾝﾊﾟｸﾄ形 外気冷房運転可能型 (可変速容量制御)	冷却 51.8 加熱 40.8 6列	33.6 27.3 0 −4.0	13.1 13 41.0 13.9	14 7 45 38	106.1 83.5	送風量 3,300 外気冷房時 5,150	全静圧 (通常) 494 (外冷) 682 機外静圧 300	F1(AFI) F2(NBS)	80 65	(通常) 39 (外冷) 88 (通常) 50 (外冷) 90	気化式 30.1 (2段階)	(通常) 59 (外冷) 67	Be4	3φ200V ﾌｧﾝﾓｰﾀ 2.2 kW 全熱交換機 − kW 自動巻取形 − kW 電気ﾋｰﾀ − kW 加湿器 − kW	一般電力　直入 INVは空調工事 (INVはﾊﾞｲﾊﾟｽ回路付)	遠方 故障	運転 高調1	—	床置 SA(GW 50mm内貼) OA	ｽﾌﾟﾘﾝｸﾞ防振	2,850 1,200 900	900 900 900	200 500 500		6階 機械室 (N)	1	クボタ空調 EI 100 DT
OHU-6-2	外調機 6階・南側系統	床置水平 ｺﾝﾊﾟｸﾄ形 外気冷房運転可能型 (可変速容量制御)	冷却 39.2 加熱 30.9 6列	33.6 27.3 0 −4.0	12.5 12.4 41.2 13.9	14 7 45 38	80.3 63.3	送風量 2,500 外気冷房時 3,700	全静圧 (通常) 475 (外冷) 610 機外静圧 300	F1(AFI) F2(NBS)	80 65	(通常) 25 (外冷) 55 (通常) 37 (外冷) 65	気化式 22.8 (2段階)	(通常) 58 (外冷) 64	Be4	3φ200V ﾌｧﾝﾓｰﾀ 1.5 kW 全熱交換機 − kW 自動巻取形 − kW 電気ﾋｰﾀ − kW 加湿器 − kW	一般電力　直入 INVは空調工事 (INVはﾊﾞｲﾊﾟｽ回路付)	遠方 故障	運転 高調1	—	床置 SA(GW 50mm内貼) OA	ｽﾌﾟﾘﾝｸﾞ防振	2,750 1,200 800	800 800 800	200 500 500		6階 機械室 (S)	1	クボタ空調 EI 75 DT
OHU-7-1	外調機 7階・北側系統	床置水平 ｺﾝﾊﾟｸﾄ形 外気冷房運転可能型 (可変速容量制御)	冷却 52.6 加熱 41.4 6列	33.6 27.3 0 −4.0	13.1 13.1 40.9 13.9	14 7 45 38	107.7 84.8	送風量 3,350 外気冷房時 5,200	全静圧 (通常) 499 (外冷) 687 機外静圧 300	F1(AFI) F2(NBS)	80 65	(通常) 40 (外冷) 89 (通常) 51 (外冷) 91	気化式 30.6 (2段階)	(通常) 59 (外冷) 66	Be4	3φ200V ﾌｧﾝﾓｰﾀ 2.2 kW 全熱交換機 − kW 自動巻取形 − kW 電気ﾋｰﾀ − kW 加湿器 − kW	一般電力　直入 INVは空調工事 (INVはﾊﾞｲﾊﾟｽ回路付)	遠方 故障	運転 高調1	—	床置 SA(GW 50mm内貼) OA	ｽﾌﾟﾘﾝｸﾞ防振	2,750 1,200 800	800 800 800	200 500 500		7階 機械室 (N)	1	クボタ空調 EI 100 DT
OHU-7-2	外調機 7階・南側系統	床置水平 ｺﾝﾊﾟｸﾄ形 外気冷房運転可能型 (可変速容量制御)	冷却 42.4 加熱 33.4 6列	33.6 27.3 0 −4.0	12.7 12.7 40.9 13.9	14 7 45 38	86.8 68.4	送風量 2,700 外気冷房時 4,100	全静圧 (通常) 499 (外冷) 670 機外静圧 300	F1(AFI) F2(NBS)	80 65	(通常) 29 (外冷) 67 (通常) 41 (外冷) 75	気化式 24.7 (2段階)	(通常) 60 (外冷) 66	Be4	3φ200V ﾌｧﾝﾓｰﾀ 1.5 kW 全熱交換機 − kW 自動巻取形 − kW 電気ﾋｰﾀ − kW 加湿器 − kW	一般電力　直入 INVは空調工事 (INVはﾊﾞｲﾊﾟｽ回路付)	遠方 故障	運転 高調1	—	床置 SA(GW 50mm内貼) OA	ｽﾌﾟﾘﾝｸﾞ防振	2,750 1,200 800	800 800 800	200 500 500		7階 機械室 (S)	1	クボタ空調 EI 75 DT
OHU-8-1	外調機 8階・北側系統	床置水平 ｺﾝﾊﾟｸﾄ形 外気冷房運転可能型 (可変速容量制御)	冷却 48.70 加熱 38.4 6列	33.6 27.3 0 −4.0	12.8 12.7 41.2 13.9	14 7 45 38	99.7 78.6	送風量 3,100 外気冷房時 4,800	全静圧 (通常) 475 (外冷) 636 機外静圧 300	F1(AFI) F2(NBS)	80 65	(通常) 32 (外冷) 76 (通常) 44 (外冷) 81	気化式 28.3 (2段階)	(通常) 58 (外冷) 66	Be4	3φ200V ﾌｧﾝﾓｰﾀ 2.2 kW 全熱交換機 − kW 自動巻取形 − kW 電気ﾋｰﾀ − kW 加湿器 − kW	一般電力　直入 INVは空調工事 (INVはﾊﾞｲﾊﾟｽ回路付)	遠方 故障	運転 高調1	—	床置 SA(GW 50mm内貼) OA	ｽﾌﾟﾘﾝｸﾞ防振	2,850 1,200 900	900 900 900	200 500 500		8階 機械室 (N)	1	クボタ空調 EI 100 DT
OHU-8-2	外調機 8階・南側系統	床置水平 ｺﾝﾊﾟｸﾄ形 外気冷房運転可能型 (可変速容量制御)	冷却 103.5 加熱 81.6 8列	33.6 27.3 0 −4.0	12.9 12.9 42.1 13.9	14 7 45 38	211.9 167.7	送風量 6,600 外気量 6,600	全静圧 (通常) 798 (外冷) 740 機外静圧 300	F1(AFI) F2(NBS)	80 65	(通常) 89 (外冷) 89 (通常) 91 (外冷) 91	気化式 60.3 (2段階)	(通常) 69 (外冷) 69	Be4	3φ200V ﾌｧﾝﾓｰﾀ 3.7 kW 全熱交換機 − kW 自動巻取形 − kW 電気ﾋｰﾀ − kW 加湿器 − kW	一般電力　直入 INVは空調工事 (INVはﾊﾞｲﾊﾟｽ回路付)	遠方 故障	運転 高調1	—	床置 SA(GW 50mm内貼) OA	ｽﾌﾟﾘﾝｸﾞ防振	3,000 1,200 950	950 950 950	200 500 500		8階 機械室 (S)	1	クボタ空調 EI 125 DT
OHU-9-1	外調機 9階・北側系統	床置水平 ｺﾝﾊﾟｸﾄ形 外気冷房運転可能型 (可変速容量制御)	冷却 47.1 加熱 37.1 6列	33.6 27.3 0 −4.0	12.7 12.6 41.6 13.9	14 7 45 38	96.4 76.0	送風量 3,000 外気冷房時 4,550	全静圧 (通常) 555 (外冷) 769 機外静圧 300	F1(AFI) F2(NBS)	80 65	(通常) 36 (外冷) 83 (通常) 48 (外冷) 87	気化式 27.4 (2段階)	(通常) 62 (外冷) 68	Be4	3φ200V ﾌｧﾝﾓｰﾀ 2.2 kW 全熱交換機 − kW 自動巻取形 − kW 電気ﾋｰﾀ − kW 加湿器 − kW	一般電力　直入 INVは空調工事 (INVはﾊﾞｲﾊﾟｽ回路付)	遠方 故障	運転 高調1	—	床置 SA(GW 50mm内貼) OA	ｽﾌﾟﾘﾝｸﾞ防振	2,750 1,200 800	800 800 800	200 500 500		9階 機械室 (N)	1	クボタ空調 EI 75 DT
OHU-9-2	外調機 9階・南側系統	床置水平 ｺﾝﾊﾟｸﾄ形 外気冷房運転可能型 (可変速容量制御)	冷却 51.8 加熱 40.8 6列	33.6 27.3 0 −4.0	13.0 12.9 41.0 13.9	14 7 45 38	106.1 83.5	送風量 3,300 外気冷房時 4,950	全静圧 (通常) 494 (外冷) 655 機外静圧 300	F1(AFI) F2(NBS)	80 65	(通常) 36 (外冷) 81 (通常) 48 (外冷) 85	気化式 30.1 (2段階)	(通常) 59 (外冷) 66	Be4	3φ200V ﾌｧﾝﾓｰﾀ 2.2 kW 全熱交換機 − kW 自動巻取形 − kW 電気ﾋｰﾀ − kW 加湿器 − kW	保安電力　直入 INVは空調工事 (INVはﾊﾞｲﾊﾟｽ回路付)	遠方 故障	運転 高調1	—	床置 SA(GW 50mm内貼) OA	ｽﾌﾟﾘﾝｸﾞ防振	2,750 1,200 800	800 800 800	200 500 500		9階 機械室 (S)	1	クボタ空調 EI 100 DT
PMW-1	加湿給水タンク (ポンプ内臓型)	型式: 材質: 最高使用圧力: 板厚: 寸法: ポンプ仕様:	受水槽一体型定圧給水ユニット FRP製単板 ***,*** MPa − 1,520W×1,220D×　1,209H(有効　1,100H) 40φ×130 L/min×45m					実容量: 内面処理: 最高使用温度:	2.0 m3 — 40 ℃	電極棒(波動防止装置付) 3P(満水警報・減水警報・共通) 通気管、防虫網、ﾀﾌﾗｯﾌﾟ 点検蓋600φ、ﾎﾞｰﾙﾀﾌﾗｯﾌﾟ40φ 屋外カバー						3φ200V ポンプ 2.2 kW					ｺﾝｸﾘｰﾄ基礎:　建築工事(平面図参照) 鉄骨架台:　建築工事(平面図参照) 据付架台:　150H(溶融亜鉛めっき) 断熱材:　特記に準ずる ﾌｯｷﾝｸﾞ:　特記に準ずる 耐震:　水平震度　特記に準ずる					PH階 屋上	1	伊原製作所 40BTSMD52.2A

共通事項：以下のものは、共通で適用する。

1. 機器仕様
400Vインバータ付モータは、絶縁強化モータ仕様とする。

2. 付属品
制御盤、高効率モータ、トレンパン(ステンレス)、マリンランプ、マノメータ(エアーフィルタ)
トレントラップ、コイル水抜き配管類は機外設置
ユニット形は、のぞき窓付点検口(150φの二重ガラス)をファン,コイルセッションに設置
ファン部防振は、スプリング防振

選択事項：以下のものから選択して仕様に明記する。

1. 機器仕様(エアーフィルタ)
エアーフィルタ型式

		浄化方式	保守方式
F1(AFI)	: プレフィルタ (重量法)	濾過式 (パネル形)	定期洗浄
F2(NBS)	: メインフィルタ 中性能フィルタ(比色法)	濾過式 (パネル形)	ユニット交換
F3(AFI)	: 海塩エアフィルタ(重量法)	濾過式 (パネル形)	ユニット交換
F4	: 化学吸着エアフィルタ 対象ガス:アンモニア	濾過式 (パネル形)	ユニット交換

2. 付属品
Be1:リモコンスイッチ
Be2:バージセクタ、バイパスダンパ制御
Be3:エルミネータ
Be4:SUSドレンパン、A又はCトラップ、フィルター差圧計

3. 電気仕様
進相　:進相コンデンサ　(要)
高調1: 高調波対策　(要) DCL
高調2: 高調波対策(要)DCL+ACL
高調3: 高調波対策(要)アクティブフィルタ

鹿島・東畑設計共同企業体

鹿島建設株式会社一級建築士事務所
株式会社東畑建築事務所

注記:
1. 電動機:特記なきもののケーシングは　屋内:開放防滴形、屋外:全閉外扇形(屋外形)とする。
2. 特記なき動力盤工事区分は、電気工事とする。
3. 電源周波数は、50Hzとする。
4. 特記なき防虫網は、SUS製とする。

設備　協力会社
会社名
新菱冷熱工業㈱
横浜支店
担当者

竣工図　2013. 02. 28
工事監理　設計　施工

戸塚駅西口再開発事業
公益施設整備PFI事業建設工事
空調設備
空調機器表−2

SCALE 1/−　DATE 2011 − 04 − 28

設計責任者	設計担当者		QA担当者		QA部署QA担当者
平岡 雅哉	弥吉 真一 前口 雄仁 鈴木 雄介	中川 桂 杉谷 広智	小沢 真吾		武藤 敏明

一級建築士 241773
八木 佳

JOB 090536B
DWG M − 002

本図面は建物の維持管理のための参考資料です。建物の現状と図面が完全に一致していることを保証するものではありません。

No.

記号 No.	機器名称 (系統・用途)	機器仕様・付属品 機器仕様	付属品	電気仕様 電源電圧 電源容量	電源種別 起動方式 制御(連動・ｲﾝﾀｰﾛｯｸ)	操作	表示	進・調	取付・仕上	設置場所	個数	備考 選定ﾒｰｶ
CHH-K-1	ヒートポンプチリングユニット ホール系統	型式: 空冷モジュール型 — 冷却能力: 475 kW 容量: 150 USRT 加熱能力: 450 kW COP: 4.7 冷 水:入口温度 12 ℃ 冷 水:出口温度 7 ℃ 冷水量 973 L/m 温 水:入口温度 45 ℃ 温 水:出口温度 50 ℃ 温水量 921 L/m 最高使用圧力: 700 kPa 法定冷凍ﾄﾝ: 10.41×5 ﾄﾝ 最小保有水量: 454 L 騒音: 69.5 dB(A) 冷媒: R-410A 散水量: 7.1×5 L/min 給水圧: 0.4 MPa	制御盤 電源配送ｷｯﾄ(ﾀｰﾐﾅﾙﾎﾞｯｸｽ2次側配線は空調工事とする) ﾓｼﾞｭｰﾙｺﾝﾄﾛｰﾗ 連結金具 散水装置	3φ400V 容量(合計) 119 kW 圧縮機ﾓｰﾀ 7.5×15 kW ﾌｧﾝﾓｰﾀ 0.6×15 kW ポンプ 0.75×5 kW	一般電力 ｽﾀｰﾃﾞﾙﾀ ｲﾝﾀｰﾛｯｸ PCH-K-1 連動 −	遠方	運転 故障	— 高調1	ｺﾝｸﾘｰﾄ基礎: 建築工事(平面図参照) 鉄骨架台: 建築工事(平面図参照) 据付架台: 建築工事(平面図参照) 防振: ｽﾌﾟﾘﾝｸﾞ防振 断熱材: 特記に準ずる ﾗｯｷﾝｸﾞ: 特記に準ずる 耐震: 水平震度 特記に準ずる 補助電気ﾋｰﾀ:法定冷凍20ﾄﾝ以上は、機器外 ﾓｼﾞｭｰﾙﾁﾗｰのﾋﾞｽはSUS製とする	PH階 屋外	1	東芝キャリア RUA-TBP 1502HNV-A/D
PCH-K-1	冷温水ポンプ ホール空調系統	型式: 片吸込渦巻ﾎﾟﾝﾌﾟ ｹｰｼﾝｸﾞ材料: 鋳鉄製 仕様: 80 x 65φ ×470L/m×310kPa(許容押込圧力400kPa) 運転方式: 自動交互追従 水量制御方式: 可変速容量制御	ﾒｶﾆｶﾙｼｰﾙ 高効率ﾓｰﾀ	3φ400V ﾓｰﾀ 11.0 kW	一般電力 ｽﾀｰﾃﾞﾙﾀ ｲﾝﾊﾞｰﾀ ｲﾝﾀｰﾛｯｸ CHH-K-1 連動 − INVは電気工事	遠方	運転 故障	— 高調1	ｺﾝｸﾘｰﾄ基礎・鉄骨架台 建築工事(平面図参照) 据付架台: 建築工事(平面図参照) 断熱材・ﾗｯｷﾝｸﾞ: 125H(溶融亜鉛めっき) 防振: ｽﾌﾟﾘﾝｸﾞ防振 耐震: 水平震度 特記に準ずる	PH階 屋外	2	荏原製作所 80x65FS4K511
HW-K-1	水ヘッダ 冷水 (往)	型式: 床置(架台付き) 材質: 鋼管製 最高使用圧力: 980 kPa 寸法: 300φ×3,000L 内面仕上: 溶融亜鉛ﾒｯｷ (HDZ 35) 脚仕上: 溶融亜鉛ﾒｯｷ 外面仕上: 溶融亜鉛ﾒｯｷ (HDZ 35)							ｺﾝｸﾘｰﾄ基礎: 建築工事(平面図参照) 鉄骨架台: 建築工事(平面図参照) 据付架台: 125H(溶融亜鉛めっき) 断熱材: 特記に準ずる ﾗｯｷﾝｸﾞ: 特記に準ずる 耐震: 水平震度 特記に準ずる	PH階 屋外	1	
HW-K-2	水ヘッダ 冷水 (往)	型式: 床置(架台付き) 材質: 鋼管製 最高使用圧力: 980 kPa 寸法: 300φ×3,000L 内面仕上: 溶融亜鉛ﾒｯｷ (HDZ 35) 脚仕上: 溶融亜鉛ﾒｯｷ 外面仕上: 溶融亜鉛ﾒｯｷ (HDZ 35)							ｺﾝｸﾘｰﾄ基礎: 建築工事(平面図参照) 鉄骨架台: 建築工事(平面図参照) 据付架台: 125H(溶融亜鉛めっき) 断熱材: 特記に準ずる ﾗｯｷﾝｸﾞ: 特記に準ずる 耐震: 水平震度 特記に準ずる	PH階 屋外	1	
HW-K-3	水ヘッダ 冷水 (還)	型式: 床置(架台付き) 材質: 鋼管製 最高使用圧力: 980 kPa 寸法: 300φ×3,000L 内面仕上: 溶融亜鉛ﾒｯｷ (HDZ 35) 脚仕上: 溶融亜鉛ﾒｯｷ 外面仕上: 溶融亜鉛ﾒｯｷ (HDZ 35)							ｺﾝｸﾘｰﾄ基礎: 建築工事(平面図参照) 鉄骨架台: 建築工事(平面図参照) 据付架台: 125H(溶融亜鉛めっき) 断熱材: 特記に準ずる ﾗｯｷﾝｸﾞ: 特記に準ずる 耐震: 水平震度 特記に準ずる	PH階 屋外	1	
TEX-K-1	膨張水槽 (冷温水系統)	型式: 密閉形 実容量: 80 L 材質: SUS304 内面処理: — 最高使用圧力: 0.78 MPa 最高使用温度: 95 ℃ 板厚: − 寸法: 610φ× 864H	安全弁、逆流防止弁、空気分離器、排水配管類一式 異常圧力検知装置						ｺﾝｸﾘｰﾄ基礎: 建築工事(平面図参照) 鉄骨架台: 建築工事(平面図参照) 据付架台: 建築工事(平面図参照) 断熱材: 特記に準ずる ﾗｯｷﾝｸﾞ: 特記に準ずる 耐震: 水平震度 特記に準ずる	PH階 屋外	1	森永ｴﾝｼﾞﾆｱﾘﾝｸﾞ G-80

AHU-No.	(系統・用途) 空気調和機	型式 (風量制御方式)	冷却能力 冷水ｺｲﾙ / 加熱能力 温水ｺｲﾙ (kW) (列数)	入口空気 (℃DB) (℃WB)	出口空気 (℃DB) (℃WB)	冷水温度 入口(℃) 出口(℃)	温水温度	冷水量 温水量 (L/min)	送風量 外気量 (m3/h)	全静圧 機外静圧 (Pa)	ｴｱｰﾌｨﾙﾀ 型式	捕集率 (%)	圧力損失 (Pa)	加湿器 加湿方式 加湿量 (kg/h)	騒音値 dB(A)	付属品	電源電圧 電源容量	電源種別 起動方式 制御(連動・ｲﾝﾀｰﾛｯｸ)	操作	表示	進・調	取付	防振	ｺﾝｸﾘｰﾄ基礎(建築工事) W	D	H	鉄骨架台 H	設置場所	個数	選定ﾒｰｶ(相当品)
																						SA:ﾁｬﾝﾊﾞｰ寸法 RA:ﾁｬﾝﾊﾞｰ寸法			W	D	H	—			
																						耐震：水平震度 特記に準ずる。鉄骨架台は、溶融亜鉛めっき仕様。								
AHU-K4-1	空調機 4階・客席系統 (全熱・顕熱交換機付)	床置水平 ｺﾝﾊﾟｸﾄ形 7列 (可変速容量制御) 外気:11,700m3/h	冷却 135.0 7列 加熱 34.4 6列	29.9 21.3	14.2 13.7	7 14	45 11.4	277.0 70.0	送風量 17,500 全熱交換時 11,700 顕熱交換時 17,500	全静圧 (給) 160 (排) 1040 機外静圧 (給) 350 (排) 421	F1(AFI) F2(NBS)	80 65	96 250	蒸気噴霧式 45.4 ｳｪｯﾄﾏｽﾀ 電極式 SEB型	67	Be1 Be4	3φ200V ﾌｧﾝﾓｰﾀ(給) 11.0 kW ﾌｧﾝﾓｰﾀ(排) 11.0 kW 全熱交換機 0.2 kW 自動巻取形 − kW 加湿器 48.8 kW	一般電力 直入 INVは空調工事 (INVはﾊﾞｲﾊﾟｽ回路付)	遠方	運転 故障	— 高調1	床置 SA(GW 50mm内貼) RA(GW 25mm内貼)	ｽﾌﾟﾘﾝｸﾞ防振	6,850 1,200 900	2,500 900 900	200 500 500	−	6階 ﾎｰﾙ機械室 (N)	1	ｸﾎﾞﾀ空調 MPH-18RH
AHU-K4-2	空調機 4階・ステージ系統	床置水平 ｺﾝﾊﾟｸﾄ形 外気冷房運転可能型 (可変速容量制御) 外気:1,800m3/h	冷却 69.0 7列 加熱 13.3 5列	31.6 20.9	14.0 13.5	7 14	19.3 13.9	141.0 27.0	送風量 17,100 外気量 1,800	全静圧 (給) 692 (排) 405 機外静圧 (給) 290 (排) 272	F1(AFI) F2(NBS)	80 65	93 250	蒸気噴霧式 17.6 ｳｪｯﾄﾏｽﾀ 電極式 SEB型	68	Be1 Be4	3φ200V ﾌｧﾝﾓｰﾀ(給) 7.5 kW ﾌｧﾝﾓｰﾀ(排) 5.5 kW 全熱交換機 − kW 自動巻取形 − kW 加湿器 18.8 kW	一般電力 直入 INVは空調工事 (INVはﾊﾞｲﾊﾟｽ回路付)	遠方	運転 故障	— 高調1	床置 SA(GW 50mm内貼) RA(GW 25mm内貼)	ｽﾌﾟﾘﾝｸﾞ防振	4,500 1,200 900	1,570 900 900	200 500 500	−	6階 ﾎｰﾙ機械室	1	ｸﾎﾞﾀ空調 EI-300SR
AHU-K5-1	空調機 5階・客席系統 (全熱・顕熱交換機付)	床置水平 ｺﾝﾊﾟｸﾄ形 (可変速容量制御) 外気:3,360m3/h	冷却 40.0 10列 加熱 9.9 6列	28.3 20.6	14.4 13.9	7 14	17.0 11.9	82.0 20.0	送風量 5,860 全熱交換時 3,360 顕熱交換時 5,860	全静圧 (給) 989 (排) 847 機外静圧 (給) 248 (排) 242	F1(AFI) F2(NBS)	80 65	76 250	蒸気噴霧式 13.9 ｳｪｯﾄﾏｽﾀ 電極式 SEB型	63	Be1 Be4	3φ200V ﾌｧﾝﾓｰﾀ(給) 3.7 kW ﾌｧﾝﾓｰﾀ(排) 3.7 kW 全熱交換機 0.1 kW 自動巻取形 − kW 加湿器 11.3 kW	一般電力 直入 INVは空調工事 (INVはﾊﾞｲﾊﾟｽ回路付)	遠方	運転 故障	— 高調1	床置 SA(GW 50mm内貼) RA(GW 25mm内貼)	ｽﾌﾟﾘﾝｸﾞ防振	6,250 1,200 800	1,700 800 800	200 500 500	−	6階 ﾎｰﾙ機械室 (N)	1	ｸﾎﾞﾀ空調 MPH-8RH

共通事項: 以下のものは、共通で適用する。

1. 機器仕様
400Vｲﾝﾊﾞｰﾀ付ﾓｰﾀは、絶縁強化ﾓｰﾀ仕様とする。

2. 付属品
制御盤、高効率ﾓｰﾀ、ﾄﾞﾚﾝﾊﾟﾝ(ｽﾃﾝﾚｽ)、ﾏｼﾝﾗﾝﾌﾟ、ﾏﾉﾒｰﾀ(ｴｱｰﾌｨﾙﾀ)
ﾄﾞﾚﾝﾄﾗｯﾌﾟ、ｺｲﾙ水抜き配管類は機外設置
ﾕﾆｯﾄ形は、のぞき窓付点検口(150φの二重ｶﾞﾗｽ)をﾌｧﾝ,ｺｲﾙｾｸｼｮﾝに設置
ﾌｧﾝ部防振は、ｽﾌﾟﾘﾝｸﾞ防振

選択事項: 以下のものから選択して仕様に明記する。

1. 機器仕様(ｴｱｰﾌｨﾙﾀ)

		浄化方式	保守方式
ｴｱｰﾌｨﾙﾀ型式			
F1(AFI)	ﾌﾟﾚﾌｨﾙﾀ (重量法)	濾過式 (ﾊﾟﾈﾙ形)	定期洗浄
F2(NBS)	ﾒｲﾝﾌｨﾙﾀ 中性能ﾌｨﾙﾀ(比色法)	濾過式 (ﾊﾟﾈﾙ形)	ユニット交換
F3(AFI)	海塩ｴｱﾌｨﾙﾀ(重量法)	濾過式 (ﾊﾟﾈﾙ形)	ユニット交換
F4	化学吸着ｴｱﾌｨﾙﾀ 対象ｶﾞｽ:アンモニア	濾過式 (ﾊﾟﾈﾙ形)	ユニット交換

2. 付属品
Be1:ﾘﾓｺﾝｽｲｯﾁ
Be2:ﾊﾞｰｼﾞｾｸﾀ、ﾊﾞｲﾊﾟｽﾀﾞﾝﾊﾟ制御
Be3:ｴﾙﾐﾈｰﾀ
Be4:SUSﾄﾞﾚﾝﾊﾟﾝ、A又はCﾄﾗｯﾌﾟ、フィルター差圧計

3. 電気仕様
進相 :進相ｺﾝﾃﾞﾝｻ (要)
高調1: 高調波対策 (要) DCL
高調2:高調波対策(要)DCL+ACL
高調3:高調波対策(要)ｱｸﾃｲﾌﾞﾌｨﾙﾀ

鹿島・東畑設計共同企業体

鹿島建設株式会社一級建築士事務所
株式会社東畑建築事務所

注記: 1. 電動機:特記なきもののｹｰｼﾝｸﾞは 屋内:開放防滴形、屋外:全閉外扇形(屋外形)とする。
2. 特記なき動力盤工事区分は、電気工事とする。
3. 電源周波数は、50Hzとする。
4. 特記なき防虫網は、SUS製とする。

設備 協力会社
会社名 新菱冷熱工業㈱ 横浜支店
担当者

竣工図 2013.02.28
工事管理 設計 施工

戸塚駅西口再開発事業
公益施設整備PFI事業建設工事
空調設備
空調機器表-3
SCALE 1:− DATE 2011 − 04 − 28

設計責任者 平岡 雅哉
設計担当者 弘本 嘉一 前口 康仁 鈴木 雄介 中川 桂 杉谷 広智
QA担当者 小沢 真吾
QA部署QA担当者 武藤 敏明

一級建築士 241773 八木 佳

JOB 090536B
DWG M − 003

本図面は建物の維持管理のための参考資料です。建物の現状と図面が完全に一致していることを保証するものではありません。

No.

記号	機器名称	機器仕様・付属品													電気仕様						取付・仕上								設置場所	個数	備考
AO-No. A I-No.	(系統・用途) ビルマルチ	型式 馬力(HP) 冷媒:R-410A	冷却能力 (kW)	加熱能力 (kW)	送風量 (m3/h)	外気量 (m3/h)	全静圧 (Pa)	機外静圧 (Pa)	エアーフィルタ 型式	捕集率 (%)	加湿器 加湿方式 加湿量 (kg/h)	ｻｰﾓｽﾀｯﾄ		騒音値 dB(A)	付属品	電源電圧　電源容量 電源供給先(屋外機) 電源供給先(室内機)		電源種別　起動方式 制御(連動・ｲﾝﾀｰﾛｯｸ)	操作	表示	進・調	取付 SA:,RA:チャンバー寸法 耐震：水平震度 特記に準ずる。鉄骨架台は、溶融亜鉛めっき仕様。	防振	コンクリート基礎(建築工事) W	D	H	鉄骨架台 H	設置場所	個数	選定ﾒｰｶ 冷媒制御用 付属品は、 平面図参照
AO-1-1	ビルマルチ屋外機	空冷ﾋｰﾄﾎﾟﾝﾌﾟﾋﾞﾙﾏﾙﾁ 14.0 HP 冷暖切替型 (耐重塩害仕様)	40.0	45.0	13,980			—						60	Be1 Be2	3φ200V　※1　12.1 kW 圧縮機　7.8 kW ﾌｧﾝﾓｰﾀ　0.7 kW		一般電力　直入	—	運転 故障	— 高調3	床置	ｺﾑﾊﾟｯﾄ	平面図参照			150	B2階 車路	1	ダイキン工業 RXYP400BAH
AI-1-1A	ビルマルチ室内機 B3階・EVホール B2階・EVホール	天井埋込みﾀﾞｸﾄ接続 4.0 HP	11.2	12.5	1,920	–	–	100	F1(AFI)	50	–	本体内蔵		43	Ac1	1φ200V　※1　210 W ﾌｧﾝﾓｰﾀ　350 W ﾄﾞﾚﾝｱｯﾌﾟﾎﾟﾝﾌﾟ　– W 補助電気ﾋｰﾀ　– W		一般電力　直入	遠方 ﾘﾓｺﾝ	運転 故障		天吊 SA(GW　25mm内貼) RA	ｽﾌﾟﾘﾝｸﾞ防振	– 1,400 1,400	– 400 400	– 350 350		B3階 EVホール B2階 EVホール	2	ダイキン工業 FXYMP112A
AI-1-1B	ビルマルチ室内機 B1階・EVホール 1階・EVホール	天井埋込みﾀﾞｸﾄ接続 1.6 HP	4.5	5.0	960	–	–	100	F1(AFI)	50	–	本体内蔵		39	Ac1	1φ200V　※1　146 W ﾌｧﾝﾓｰﾀ　140 W ﾄﾞﾚﾝｱｯﾌﾟﾎﾟﾝﾌﾟ　– W 補助電気ﾋｰﾀ　– W		一般電力　直入	遠方 ﾘﾓｺﾝ	運転 故障		天吊 SA(GW　25mm内貼) RA	ｽﾌﾟﾘﾝｸﾞ防振	– 700 700	– 400 400	– 350 350		B1階 EVホール 1F EVホール	2	ダイキン工業 FXYMP45A
AO-1-2	ビルマルチ屋外機	空冷ﾋｰﾄﾎﾟﾝﾌﾟﾋﾞﾙﾏﾙﾁ 6.0 HP 冷暖切替型	16.0	18.0	6,000			—						57	Be1	3φ200V　※1　4.63 kW 圧縮機　3.4 kW ﾌｧﾝﾓｰﾀ　0.35 kW		一般電力　直入	—	運転 故障	— 高調1	床置	ｽﾌﾟﾘﾝｸﾞ防振	平面図参照			150	R階 屋外機置場	1	ダイキン工業 RXYP160B
A I-1-2A	ビルマルチ室内機 1階 付室	天井埋込みﾀﾞｸﾄ接続 2.5 HP	7.1	8.0	1,170	–	–	100	F1(AFI)	50	–	外付ｻｰﾓ		42	Ac1	1φ200V　※1　134 W ﾌｧﾝﾓｰﾀ　350 W ﾄﾞﾚﾝｱｯﾌﾟﾎﾟﾝﾌﾟ　– W 補助電気ﾋｰﾀ　– W		一般電力　直入	遠方 ﾘﾓｺﾝ	運転 故障		天吊 SA(GW　25mm内貼) RA	ｽﾌﾟﾘﾝｸﾞ防振	– 1,000 1,000	– 400 400	– 350 350		1階 付室	1	ダイキン工業 FXYMP71A
A I-1-2B	ビルマルチ室内機 3階 乗降ロビー	天井埋込みﾀﾞｸﾄ接続 3.2 HP	9.0	10.0	1,740	–	–	100	F1(AFI)	50	–	外付ｻｰﾓ		43	Ac1	1φ200V　※1　184 W ﾌｧﾝﾓｰﾀ　350 W ﾄﾞﾚﾝｱｯﾌﾟﾎﾟﾝﾌﾟ　– W 補助電気ﾋｰﾀ　– W		一般電力　直入	遠方 ﾘﾓｺﾝ	運転 故障		天吊 SA(GW　25mm内貼) RA	ｽﾌﾟﾘﾝｸﾞ防振	– 1,400 1,400	– 400 400	– 350 350		3階 乗降ロビー	1	ダイキン工業 FXYMP90A
AO-2-1	ビルマルチ屋外機	空冷ﾋｰﾄﾎﾟﾝﾌﾟﾋﾞﾙﾏﾙﾁ 18.0 HP 冷暖切替型	50.0	56.0	15,240			—						63	Be1	3φ200V　※1　16.6 kW 圧縮機　10.9 kW ﾌｧﾝﾓｰﾀ　1.5 kW		一般電力　直入	—	運転 故障	— 高調3	床置	ｽﾌﾟﾘﾝｸﾞ防振	平面図参照			150	R階 屋外機置場	1	ダイキン工業 RXYP500B
AI-2-1	ビルマルチ室内機 2階・区会計室事務室 2階・こども家庭支援課事務室 2階・障害者・高齢者支援	天井埋込みﾀﾞｸﾄ接続 2.5 HP	7.1	8.0	1,170	–	–	100	F1(AFI)	50	–	外付ｻｰﾓ		42	Ac1 Ac5	1φ200V　※1　134 W ﾌｧﾝﾓｰﾀ　350 W ﾄﾞﾚﾝｱｯﾌﾟﾎﾟﾝﾌﾟ　– W 補助電気ﾋｰﾀ　– W		一般電力　直入	遠方 ﾘﾓｺﾝ 人感ｾﾝｻ	運転 故障		天吊 SA(GW　25mm内貼) RA	ｽﾌﾟﾘﾝｸﾞ防振	– 1,000 1,000	– 400 400	– 350 350		2階 会計事務室 こども家庭支援課 高齢・障害支援課	7	ダイキン工業 FXYMP71A
AO-2-2	ビルマルチ屋外機	空冷ﾋｰﾄﾎﾟﾝﾌﾟﾋﾞﾙﾏﾙﾁ 10.0 HP 冷暖切替型	28.0	31.5	11,100			—						58	Be1	3φ200V　※1　8.45 kW 圧縮機　5.9 kW ﾌｧﾝﾓｰﾀ　0.75 kW		一般電力　直入	—	運転 故障	— 高調1	床置	ｽﾌﾟﾘﾝｸﾞ防振	平面図参照			150	R階 屋外機置場	1	ダイキン工業 RXYP280B
AI-2-2	ビルマルチ室内機 2階・保険年金課事務室	天井埋込みﾀﾞｸﾄ接続 2.5 HP	7.1	8.0	1,170	–	–	100	F1(AFI)	50	–	外付ｻｰﾓ		42	Ac1 Ac5	1φ200V　※1　134 W ﾌｧﾝﾓｰﾀ　350 W ﾄﾞﾚﾝｱｯﾌﾟﾎﾟﾝﾌﾟ　– W 補助電気ﾋｰﾀ　– W		一般電力　直入	遠方 ﾘﾓｺﾝ 人感ｾﾝｻ	運転 故障		天吊 SA(GW　25mm内貼) RA	ｽﾌﾟﾘﾝｸﾞ防振	– 1,000 1,000	– 400 400	– 350 350		2階保険年金課 事務室×4	4	ダイキン工業 FXYMP71A
AO-2-3	ビルマルチ屋外機	空冷ﾋｰﾄﾎﾟﾝﾌﾟﾋﾞﾙﾏﾙﾁ 10.0 HP 冷暖切替型	40.0	45.0	13,980			—						60	Be1	3φ200V　※1　12.1 kW 圧縮機　7.8 kW ﾌｧﾝﾓｰﾀ　0.70 kW		一般電力　直入	—	運転 故障	— 高調1	床置	ｽﾌﾟﾘﾝｸﾞ防振	平面図参照			150	R階 屋外機置場	1	ダイキン工業 RXYP280B
AI-2-3A	ビルマルチ室内機 2階・戸籍課事務室 2階・証明書発行窓口	天井埋込みﾀﾞｸﾄ接続 2.5 HP	7.1	8.0	1,170	–	–	100	F1(AFI)	50	–	外付ｻｰﾓ		43	Ac1 Ac5	1φ200V　※1　134 W ﾌｧﾝﾓｰﾀ　350 W ﾄﾞﾚﾝｱｯﾌﾟﾎﾟﾝﾌﾟ　– W 補助電気ﾋｰﾀ　– W		一般電力　直入	遠方 ﾘﾓｺﾝ 人感ｾﾝｻ	運転 故障		天吊 SA(GW　25mm内貼) RA	ｽﾌﾟﾘﾝｸﾞ防振	– 1,000 1,000	– 400 400	– 350 350		2階 戸籍課事務室×3 照明書発行窓口×1	4	ダイキン工業 FXYMP71A
AI-2-3B	ビルマルチ室内機 2階・戸籍課書庫	天井埋込ｶｾｯﾄ2方向吹出し 2.0 HP	5.6	6.3	720	–	–	–	F1(AFI)	50	–	外付ｻｰﾓ		34	Ac1	1φ200V　※1　118 W ﾌｧﾝﾓｰﾀ　20 W ﾄﾞﾚﾝｱｯﾌﾟﾎﾟﾝﾌﾟ　– W 補助電気ﾋｰﾀ　– W		一般電力　直入	遠方 ﾘﾓｺﾝ	運転 故障		天吊 SA(GW　25mm内貼) RA	ｺﾞﾑ防振	– – –	– – –	– – –		2階 戸籍課書庫	1	ダイキン工業 FXYCP56M
AO-2-4	ビルマルチ屋外機	空冷ﾋｰﾄﾎﾟﾝﾌﾟﾋﾞﾙﾏﾙﾁ 28.0 HP 冷暖切替型	80.0	90.0	25,980			—						64	Be1	3φ200V　※1　24.7 kW 圧縮機　16.8 kW ﾌｧﾝﾓｰﾀ　1.45 kW		一般電力　直入	—	運転 故障	— 高調3	床置	ｽﾌﾟﾘﾝｸﾞ防振	平面図参照				R階 屋外機置場	1	ダイキン工業 RXYP800B
A I-2-4A	ビルマルチ室内機 2階・EVホール	天井埋込ｶｾｯﾄ4方向吹出し 1.6 HP	4.5	5.0	900	–	–	—	F1(AFI)	50	–	ﾘﾓｺﾝ内蔵		31	Ac1	1φ200V　※1　47.0 W ﾌｧﾝﾓｰﾀ　56.0 W ﾄﾞﾚﾝｱｯﾌﾟﾎﾟﾝﾌﾟ　– W 補助電気ﾋｰﾀ　– W		一般電力　直入	遠方 ﾘﾓｺﾝ	運転 故障		天吊 SA(GW　25mm内貼) RA	ｺﾞﾑ防振	– 700 700	– 400 400	– 350 350		2階 ふれあいプラザ EVホール	1	ダイキン工業 FXYMP45A
A I-2-4B	ビルマルチ室内機 2階・共用待合ロビー1・2	天井埋込みﾀﾞｸﾄ接続 2.0 HP	5.6	6.3	960	–	–	100	F1(AFI)	50	–	外付ｻｰﾓ		39	Ac1	1φ200V　※1　146 W ﾌｧﾝﾓｰﾀ　140 W ﾄﾞﾚﾝｱｯﾌﾟﾎﾟﾝﾌﾟ　– W 補助電気ﾋｰﾀ　– W		一般電力　直入	遠方 ﾘﾓｺﾝ	運転 故障		天吊 SA(GW　25mm内貼) RA	ｽﾌﾟﾘﾝｸﾞ防振	– 700 700	– 400 400	– 350 350		2階 共通待合ロビー	9	ダイキン工業 FXYMP56A
A I-2-4C	ビルマルチ室内機 2階・ロビー前通路	天井埋込みﾀﾞｸﾄ接続 4.0 HP	11.2	12.5	1,920	–	–	100	F1(AFI)	50	–	外付ｻｰﾓ		43		1φ200V　※1　210 W ﾌｧﾝﾓｰﾀ　350 W ﾄﾞﾚﾝｱｯﾌﾟﾎﾟﾝﾌﾟ　– W 補助電気ﾋｰﾀ　– W		一般電力　直入	遠方	運転 故障		天吊 SA(GW　25mm内貼) RA	ｽﾌﾟﾘﾝｸﾞ防振	– 1,400 1,400	– 400 400	– 350 350		2階 ロビー前通路	1	ダイキン工業 FXYMP112A
A I-2-4D	2階・EVホール	天井埋込みﾀﾞｸﾄ接続 1.6 HP	4.5	5.0	960	–	–	—	F1(AFI)	50	–	本体内蔵		39	Ac1	1φ200V　※1　146 W ﾌｧﾝﾓｰﾀ　140 W ﾄﾞﾚﾝｱｯﾌﾟﾎﾟﾝﾌﾟ　– W 補助電気ﾋｰﾀ　– W		一般電力　直入	遠方 ﾘﾓｺﾝ	運転 故障		天吊 SA(GW　25mm内貼) RA	ｽﾌﾟﾘﾝｸﾞ防振	– 700 700	– 400 400	– 350 350		2階 EVホール	1	ダイキン工業 FXYMP45A

共通事項：以下のものは、共通で適用する。
1. 機器仕様：室内機
1φ100V/200V機器は、接地極付ﾛｯｸ式ｺﾝｾﾝﾄﾌﾟﾗｸﾞ・ｺｰﾄﾞ付とする。

選択事項：以下のものから選択して仕様に明記する。
1. 機器仕様：室内機(ｴｱｰﾌｨﾙﾀ)
ｴｱｰﾌｨﾙﾀ型式
F1(AFI)　：　ﾌﾟﾚﾌｨﾙﾀ　(重量法)
F2(NBS)　：　ﾒｲﾝﾌｨﾙﾀ　中性能ﾌｨﾙﾀ(比色法)

浄化方式　　保守方式
濾過式　(ﾊﾟﾈﾙ形)　定期洗浄
濾過式　(ﾊﾟﾈﾙ形)　ﾕﾆｯﾄ交換

※1は、最大消費電力を示す。

2-1. 付属品：屋外機
Be1：集中管理ｺﾝﾄﾛｰﾗ、ｽｹｼﾞｭｰﾙﾀｲﾏ、屋外機ｱﾀﾞﾌﾟﾀ
Be2：ﾌｰﾄﾞ(防雪ﾌｰﾄﾞ)

2-2. 付属品：室内機
Ac1：室内ﾘﾓｺﾝ(ﾀｲﾏｰ付)、ﾄﾞﾚﾝｱｯﾌﾟﾒｶ
Ac2：天井組み込みﾊﾟﾈﾙ
Ac3：SUS製ﾄﾚﾝﾊﾟﾝ(漏水感知器共)
Ac4：自然蒸発式加湿器(配線改装ｱﾀﾞﾌﾟﾀ共)
Ac5：エアコン消し忘れ防止キット(オーケイスカイ：K-JU34W)
Ac6：BSユニット

注記：
1. 電動機：特記なきもののｹｰｼﾝｸﾞは　屋内：開放防滴形、屋外：全閉外扇形(屋外形)とする。
2. 特記なき動力盤工事区分は、電気工事とする。
3. 電源周波数は、50Hzとする。
4. 1φ100V/200V機器は、接地極付抜止め式ｺﾝｾﾝﾄとし、ｺﾝｾﾝﾄ・ﾌﾟﾗｸﾞ・ｹｰﾌﾞﾙは電気工事とする。
5. 400Vｲﾝﾊﾞｰﾀ付ﾓｰﾀは、絶縁強化ﾓｰﾀ仕様とする。
7. 電気関係
進相：進相ｺﾝﾃﾞﾝｻｰ(要)
高調1：高調波対策　(要) DCL
高調2：高調波対策　(要) ACL+DCL
高調3：高調波対策　(要) ｱｸﾃｨﾌﾞﾌｨﾙﾀ

鹿島・東畑設計共同企業体

鹿島建設株式会社一級建築士事務所
株式会社東畑建築事務所

設備　協力会社
会社名：阪菱冷熱工業㈱ 横浜支店
担当者：

竣工図　2013. 02. 28
工事監理　設計　施工

戸塚駅西口再開発事業
公益施設整備PFI事業建設工事
空調設備
空調機器表-4
SCALE　1/–　DATE 2011 – 04 – 28
原計責任者：平岡 雅哉　設計担当者：弘本 恵一 / 前口 健仁 / 鈴木 雄介　中川 桂 / 杉谷 広智　QA担当者：小沢 真吾　QA部署QA担当者：武藤 敏明

一級建築士 241773
八木 佳

JOB 090536B
DWG M – 004

本図面は建物の維持管理のための参考資料です。建物の現状と図面が完全に一致していることを保証するものではありません。

No.

記号 AO-No. A I-No.	機器名称 (系統・用途) ビルマルチ	機器仕様・付属品 型式 馬力(HP) 冷媒:R-410A	冷却能力 (kW)	加熱能力 (kW)	送風量 (m3/h)	外気量 (m3/h)	全静圧 (Pa)	機外静圧 (Pa)	エアーフィルタ 型式	エアーフィルタ 捕集率 (%)	加湿器 加湿方式 加湿量 (kg/h)	サーモスタット	騒音値 dB(A)	付属品	電気仕様 電源電圧　電源容量 電源供給先(屋外機) 電源供給先(室内機)	電源種別　起動方式 制御(連動・インターロック)	操作	表示	進・調	取付・仕上 取付　防振 SA:,RA:チャンバー寸法 耐震：水平震度 特記に準ずる。鉄骨架台は、溶融亜鉛めっき仕様。	コンクリート基礎(建築工事) W　D　H W　D　H	鉄骨架台 H —	設置場所	個数	備考 選定メーカ 冷媒制御用 付属品は、 平面図参照
AO-2-5	ビルマルチ屋外機	空冷ヒートポンプビルマルチ 10.0 HP 冷暖切替型	28.0	31.5	11,100			—					58	Be1	3φ200V　※1　8.45 kW 圧縮機　5.9 kW ファンモータ　0.75 kW	一般電力　直入	—	運転 故障	— 高調1	床置　スプリング防振	平面図参照		150	R階 屋外機置場	1	ダイキン工業 RXYP280BA
A I-2-5A	ビルマルチ室内機 2階・保険年金課会議室	天井埋込みダクト接続 2.0 HP	5.6	6.3	960	−	−	100	F1(AFI)	50	−	外付サーモ	39	Ac1 Ac5	1φ200V　※1　146 W ファンモータ　140 W ドレンアップポンプ　− W 補助電気ヒータ　− W	一般電力　直入	遠方 リモコン 人感センサ	運転 故障		天吊　スプリング防振 SA(GW　25mm内貼) RA	−　−　− 700　400　350 700　400　350			2階 保険年金課会議室	2	ダイキン工業 FXYMP56AA
A I-2-5B	ビルマルチ室内機 2階・職員専用廊下	天井埋込みダクト接続 2.5 HP	7.1	8.0	1,170	−	−	100	F1(AFI)	50	−	外付サーモ	42	Ac1 Ac5	1φ200V　※1　134 W ファンモータ　350 W ドレンアップポンプ　− W 補助電気ヒータ　− W	一般電力　直入	遠方 リモコン 人感センサ	運転 故障		天吊　スプリング防振 SA(GW　25mm内貼) RA	−　−　− 1,000　400　350 1,000　400　350			2階 職員専用廊下2	2	ダイキン工業 FXYMP71AA
AO-2-6	ビルマルチ屋外機	空冷ヒートポンプビルマルチ 16.0 HP 冷暖切替型	40.0	45.0	13,980			—					60	Be1	3φ200V　※1　12.1 kW 圧縮機　7.8 kW ファンモータ　0.7 kW	一般電力　直入	—	運転 故障	— 高調3	床置　スプリング防振	平面図参照		150	R階 屋外機置場	1	ダイキン工業 RXYP400BA
A I-2-6A	ビルマルチ室内機 2階・乗降ロビー	天井埋込みダクト接続 3.2 HP	9.0	10.0	1,740	−	−	100	F1(AFI)	50	−	外付サーモ	43	Ac1	1φ200V　※1　184 W ファンモータ　350 W ドレンアップポンプ　− W 補助電気ヒータ　− W	一般電力　直入	遠方 リモコン	運転 故障		天吊　スプリング防振 SA(GW　25mm内貼) RA	−　−　− 1,400　400　350 1,400　400　350			2階 乗降ロビー	1	ダイキン工業 FXYMP90AA
A I-2-6B	ビルマルチ室内機 2階・職員専用廊下1	天井埋込みダクト接続 5.0 HP	14.0	16.0	2,340	−	−	100	F1(AFI)	50	−	外付サーモ	44	Ac1 Ac5	1φ200V　※1　279 W ファンモータ　350 W ドレンアップポンプ　− W 補助電気ヒータ　− W	一般電力　直入	遠方 リモコン 人感センサ	運転 故障		天吊　スプリング防振 SA(GW　25mm内貼) RA	−　−　− 1,400　400　350 1,400　400　350			2階 職員専用廊下1	2	ダイキン工業 FXYMP140AA
AO-2-7	ビルマルチ屋外機	空冷ヒートポンプビルマルチ 8.0 HP 冷暖切替型	14.0	16.0	5,700			—					54	Be1	3φ200V　※1　3.88 kW 圧縮機　2.8 kW ファンモータ　0.35 kW	一般電力　直入	—	運転 故障	— 高調1	床置　スプリング防振	平面図参照		150	R階 屋外機置場	1	ダイキン工業 RXYP140BA
A I-2-7A	ビルマルチ室内機 2階・高齢・障害支援課 会議室	天井埋込みダクト接続 1.6 HP	4.5	5.0	960	−	−	100	F1(AFI)	50	−	リモコン内蔵	39	Ac1	1φ200V　※1　146 W ファンモータ　140 W ドレンアップポンプ　− W 補助電気ヒータ　− W	一般電力　直入	遠方 リモコン	運転 故障		天吊　スプリング防振 SA(GW　25mm内貼) RA	−　−　− 700　400　350 700　400　350			2階 高齢・障害支援課 会議室	1	ダイキン工業 FXYMP45AA
A I-2-7B	ビルマルチ室内機 2階・障害者・高齢者支援 担当事務室PE	天井埋込みダクト接続 4.0 HP	11.2	12.5	1,920	−	−	100	F1(AFI)	50	−	外付サーモ	43	Ac1 Ac5	1φ200V　※1　210 W ファンモータ　350 W ドレンアップポンプ　− W 補助電気ヒータ　− W	一般電力　直入	遠方 リモコン 人感センサ	運転 故障		天吊　スプリング防振 SA(GW　25mm内貼) RA	−　−　− 1,400　400　350 1,400　400　350			2階 障害者・高齢者 支援担当事務室	1	ダイキン工業 FXYMP112AA
AO-K3-1	ビルマルチ屋外機	空冷ヒートポンプビルマルチ 14.0 HP 冷暖切替型	40.0	45.0	13,980			—					60	Be1	3φ200V　※1　12.1 kW 圧縮機　7.8 kW ファンモータ　0.7 kW	一般電力　直入	—	運転 故障	— 高調3	床置　スプリング防振	平面図参照		150	R階 屋外機置場	1	ダイキン工業 RXYP400BA
A I-K3-1A	ビルマルチ室内機 3階・ギャラリー控室	天井埋込カセット4方向吹出し 1.0 HP	2.8	3.2	780	−	−	−	F1(AFI) F2(NBS)	50 65	気化式 0.7	リモコン内蔵	30	Ac1 Ac2 Ac4	1φ200V　※1　33 W ファンモータ　56 W ドレンアップポンプ　− W 補助電気ヒータ　− W	一般電力　直入	遠方 リモコン	運転 故障		天吊　ゴム防振 − −	−　−　− −　−　− −　−　−			3階 ギャラリー控室	1	ダイキン工業 FXYFP28MC
A I-K3-1B	ビルマルチ室内機 3階・ギャラリー前室	天井埋込みダクト接続 2.0 HP	5.6	6.3	960	−	−	100	F1(AFI) F2(NBS)	50 65	気化式 1.2	本体内蔵	39	Ac1 Ac4	1φ200V　※1　146 W ファンモータ　140 W ドレンアップポンプ　− W 補助電気ヒータ　− W	一般電力　直入	遠方 リモコン	運転 故障		天吊　スプリング防振 SA(GW　25mm内貼) RA	−　−　− 700　400　350 700　400　350			3階 ギャラリー前室	1	ダイキン工業 FXYMP56AA
A I-K3-1C	ビルマルチ室内機 3階・ギャラリー	天井埋込みダクト接続 4.0 HP	11.2	12.5	1,920	−	−	100	F1(AFI) F2(NBS)	50 65	気化式 2.4	本体内蔵	43	Ac1 Ac4	1φ200V　※1　210 W ファンモータ　350 W ドレンアップポンプ　− W 補助電気ヒータ　− W	一般電力　直入	遠方 リモコン	運転 故障		天吊　スプリング防振 SA(GW　25mm内貼) RA	−　−　− 1,400　400　350 1,400　400　350			3階 ギャラリー	2	ダイキン工業 FXYMP112AA
AO-3-1	ビルマルチ屋外機	空冷ヒートポンプビルマルチ 6.0 HP 冷暖切替型	16.0	18.0	6,000			—					57	Be1	3φ200V　※1　4.63 kW 圧縮機　3.4 kW ファンモータ　0.35 kW	一般電力　直入	—	運転 故障	— 高調1	床置　スプリング防振	平面図参照		150	R階 屋外機置場	1	ダイキン工業 RXYP160BA
A I-3-1	ビルマルチ室内機 3階・多目的スペース(小)	天井埋込みダクト接続 2.0 HP	5.6	6.3	960	−	−	100	F1(AFI)	50	−	本体内蔵	39	Ac1	1φ200V　※1　146 W ファンモータ　140 W ドレンアップポンプ　− W 補助電気ヒータ　− W	一般電力　直入	遠方 リモコン	運転 故障		天吊　スプリング防振 SA(GW　25mm内貼) RA	−　−　− 1,400　400　350 1,400　400　350			3階 多目的スペース(小)	3	ダイキン工業 FXYMP56AA

共通事項：以下のものは、共通で適用する。
1. 機器仕様：室内機
1φ100V/200V機器は、接地極付ロック式コンセントプラグ・コード付とする。

選択事項：以下のものから選択して仕様に明記する。
1. 機器仕様：室内機(エアーフィルタ)
エアーフィルタ型式
F1(AFI)　：　プレフィルタ　(重量法)
F2(NBS)　：　メインフィルタ　中性能フィルタ(比色法)

※1は、最大消費電力を示す。

浄化方式		保守方式
濾過式	(パネル形)	定期洗浄
濾過式	(パネル形)	ユニット交換

2-1. 付属品：屋外機
Be1：集中管理コントローラ、スケジュールタイマ、屋外機アダプタ
Be2：フード(防雪フード)

2-2. 付属品：室内機
Ac1：室内リモコン(タイマー付)、ドレンアップメカ
Ac2：天井組み込みパネル
Ac3：SUS製ドレンパン(漏水感知器共)
Ac4：自然蒸発式加湿器(配線改装アダプタ共)
Ac5：エアコン消し忘れ防止キット(オーケイスカイ：K-JU34W)
Ac6：BSユニット

鹿島・東畑設計共同企業体

鹿島建設株式会社一級建築士事務所
株式会社東畑建築事務所

注記：
1. 電動機：特記なきもののケーシングは　屋内：開放防滴形、屋外：全閉外扇形(屋外形)とする。
2. 特記なき動力盤工事区分は、電気工事とする。
3. 電源周波数は、50Hzとする。
4. 1φ100V/200V機器は、接地極付抜止め式コンセントとし、コンセント・プラグ・ケーブルは電気工事とする。
5. 400Vインバータ付モータは、絶縁強化モータ仕様とする。
6. 特記なきスターデルタ始動方式は、クローズド・トランジション(C)、3コンタクタータイプとする。
7. 電気関係
進相：進相コンデンサー(要)
高調1：高調波対策　(要) DCL
高調2：高調波対策　(要) ACL+DCL
高調3：高調波対策　(要) アクティブフィルタ

設備　協力会社
会社名
新菱冷熱工業㈱
横浜支店
担当者

竣工図　2013. 02. 28
工事監理　設計　施工

戸塚駅西口再開発事業
公益施設整備PFI事業建設工事
空調設備
空調機器表-5
SCALE　1/−　DATE 2011 − 04 − 28

設計責任者	設計担当者		QA部長	QA部署QA担当者
平岡　雅哉	弘本　真仁 前口　康仁 鈴木　雄介	中川　桂 杉谷　広智	小沢　真吾	武藤　敏明

一級建築士　241773
八木　佳

JOB
090536B
DWG
M − 005

本図面は建物の維持管理のための参考資料です。建物の現状と図面が完全に一致していることを保証するものではありません。

No.

記号 AO-No. A I-No.	機器名称 (系統・用途) ビルマルチ	機器仕様・付属品 型式 馬力(HP) 冷媒:R-410A	冷却能力 (kW)	加熱能力 (kW)	送風量 (m3/h)	外気量 (m3/h)	全静圧 (Pa)	機外静圧 (Pa)	エアーフィルタ 型式	捕集率 (%)	加湿器 加湿方式 加湿量 (kg/h)	サーモスタット		騒音値 dB(A)	付属品	電気仕様 電源電圧　電源容量 電源供給先(屋外機) 電源供給先(室内機)	電源種別　起動方式 制御(連動・インターロック)	操作	表示	進・調	取付・仕上 取付	防振	コンクリート基礎(建築工事) W	D	H	鉄骨架台 H	設置場所	個数	備考 選定メーカ 冷媒制御用 付属品は、 平面図参照
																							SA:,RA:チャンバー寸法 耐震:水平震度 特記に準ずる。鉄骨架台は、溶融亜鉛めっき仕様。		W	D	H	—			
AO-3-2	ビルマルチ屋外機	空冷ヒートポンプビルマルチ 16.0 HP 冷暖切替型	45.0	50.0	13,980			—						61	Be1	3φ200V　※1　13.6 kW 圧縮機　8.9 kW ファンモータ　0.70 kW	一般電力　直入	—	運転 故障	— 高調3	床置	スプリング防振	平面図参照			150	R階 屋外機置場	1	ダイキン工業 RXYP450BA
A I-3-2A	ビルマルチ室内機 3階・控室	天井埋込カセット1方向吹出し 1.0 HP	2.8	3.2	660	–	–	–	F1(AFI)	50	– –	リモコン内蔵		38	Ac1 Ac2	1φ200V　※1　66 W ファンモータ　15 W ドレンアップポンプ　– W 補助電気ヒータ　– W	一般電力　直入	遠方 リモコン	運転 故障		天吊	ゴム防振	– – –	– – –	– – –		3階 控室	2	ダイキン工業 FXYKP28M
A I-3-2B	ビルマルチ室内機 3階・多目的スペース(大)	天井埋込ダクト接続 3.2 HP	9.0	10.0	1,740	–	–	100	F1(AFI)	50	– –	リモコン内蔵		43	Ac1	1φ200V　※1　184 W ファンモータ　350 W ドレンアップポンプ　– W 補助電気ヒータ　– W	一般電力　直入	遠方 リモコン	運転 故障		天吊 SA(GW　25mm内貼) RA	スプリング防振	– 1,400 1,400	– 400 400	– 350 350		3階 多目的スペース(大)	4	ダイキン工業 FXYMP90A
AO-3-3	ビルマルチ屋外機	空冷ヒートポンプビルマルチ 28.0 HP 冷暖切替型	80.0	90.0	25,980			—						64	Be1	3φ200V　※1　24.7 kW 圧縮機　16.8 kW ファンモータ　1.45 kW	一般電力　直入	—	運転 故障	— 高調3	床置	スプリング防振	平面図参照			150	R階 屋外機置場	1	ダイキン工業 RXYP800BA
AI-3-3A	ビルマルチ室内機 3階・区民広場 アートコリドー	天井埋込ダクト接続 3.2 HP	9.0	10.0	1,740	–	–	100	F1(AFI)	50	– –	本体内蔵		43	Ac1	1φ200V　※1　184 W ファンモータ　350 W ドレンアップポンプ　– W 補助電気ヒータ　– W	一般電力　直入	遠方 リモコン	運転 故障		天吊 SA(GW　25mm内貼) RA	スプリング防振	– 1,400 1,400	– 400 400	– 350 350		3階 区民広場×5 アートコリドー×2	7	ダイキン工業 FXYMP90AA
A I-3-3B	ビルマルチ室内機 3階・情報コーナー	天井埋込ダクト接続 2.5 HP	7.1	8.0	1,170	–	–	100	F1(AFI)	50	– –	本体内蔵		42	Ac1	1φ200V　※1　134 W ファンモータ　350 W ドレンアップポンプ　– W 補助電気ヒータ　– W	一般電力　直入	遠方 リモコン	運転 故障		天吊 SA(GW　25mm内貼) RA	スプリング防振	– 1,000 1,000	– 400 400	– 350 350		3階 情報コーナー	1	ダイキン工業 FXYMP71AA
AO-3-4	ビルマルチ屋外機	空冷ヒートポンプビルマルチ 24.0 HP 冷暖切替型	69.0	77.5	24,780			—						63	Be1	3φ200V　※1　21.0 kW 圧縮機　13.6 kW ファンモータ　1.45 kW	一般電力　直入	—	運転 故障	— 高調3	床置	スプリング防振	平面図参照			150	R階 屋外機置場	1	ダイキン工業 RXYP690BA
A I-3-4A	ビルマルチ室内機 3階・更衣室	壁掛 1.0 HP	2.8	3.2	480	–	–	—	F1(AFI)	50	– –	本体内蔵		36	Ac1	1φ200V　※1　27 W ファンモータ　40 W ドレンアップポンプ　– W 補助電気ヒータ　– W	一般電力　直入	遠方 リモコン	運転 故障		壁掛		– – –	– – –	– – –		3階 更衣室	1	ダイキン工業 FXYKP28M
A I-3-4B	ビルマルチ室内機 3階・食堂	天井埋込ダクト接続 5.0 HP	14.0	16.0	2,340	–	–	100	F1(AFI) F2(NBS)	50 65	気化式 2.7	本体内蔵		44	Ac1 Ac4	1φ200V　※1　279 W ファンモータ　350 W ドレンアップポンプ　– W 補助電気ヒータ　– W	一般電力　直入	遠方 リモコン	運転 故障		天吊 SA(GW　25mm内貼) RA	スプリング防振	– 1,400 1,400	– 400 400	– 350 350		3階 食堂	4	ダイキン工業 FXYMP140AA
AO-3-5	ビルマルチ屋外機	空冷ヒートポンプビルマルチ 26.0 HP 冷暖切替型	73.0	82.5	25,080			—						63	Be1	3φ200V　※1　22.4 kW 圧縮機　15.0 kW ファンモータ　1.45 kW	一般電力　直入	—	運転 故障	— 高調3	床置	スプリング防振	平面図参照			150	R階 屋外機置場	1	ダイキン工業 RXYP730BA
A I-3-5A	ビルマルチ室内機 3階・EVホール	天井埋込ダクト接続 1.6 HP	4.5	5.0	960	–	–	100	F1(AFI)	50	– –	本体内蔵		39	Ac1	1φ200V　※1　146 W ファンモータ　140 W ドレンアップポンプ　– W 補助電気ヒータ　– W	一般電力　直入	遠方 リモコン	運転 故障		天吊 SA(GW　25mm内貼) RA	スプリング防振	– 700 700	– 400 400	– 350 350		3階 EVホール	1	ダイキン工業 FXYMP45AA
A I-3-5B	ビルマルチ室内機 3階・エントランスホール	天井埋込ダクト接続 3.2 HP	9.0	10.0	1,740	–	–	100	F1(AFI)	50	– –	本体内蔵		43	Ac1	1φ200V　※1　184 W ファンモータ　350 W ドレンアップポンプ　– W 補助電気ヒータ　– W	一般電力　直入	遠方 リモコン	運転 故障		天吊 SA(GW　25mm内貼) RA	スプリング防振	– 1,400 1,400	– 400 400	– 350 350		3階 エントランスホール	4	ダイキン工業 FXYMP90AA
A I-3-5C	ビルマルチ室内機 3階・授乳室	天井埋込カセット4方向吹出し 1.0 HP	2.8	3.2	780	–	–	–	F1(AFI)	50	– –	リモコン内蔵		30	Ac1 Ac2	1φ200V　※1　33 W ファンモータ　56 W ドレンアップポンプ　– W 補助電気ヒータ　– W	一般電力　直入	遠方 リモコン	運転 故障		天吊	ゴム防振	– – –	– – –	– – –		3階 授乳室	1	ダイキン工業 FXYFP28MC
A I-3-5D	ビルマルチ室内機 3階・廊下(2)	天井埋込カセット2方向吹出し 3.2 HP	9.0	10.0	1,560	–	–	–	F1(AFI)	50	– –	本体内蔵		39	Ac1 Ac2	1φ200V　※1　165 W ファンモータ　50 W ドレンアップポンプ　– W 補助電気ヒータ　– W	一般電力　直入	遠方 リモコン	運転 故障		天吊	ゴム防振	– – –	– – –	– – –		3階 廊下(2)	2	ダイキン工業 FXYCP90M
AO-3-6	ビルマルチ屋外機	空冷ヒートポンプビルマルチ 5.0 HP 冷暖切替型	14.0	16.0	5,700			—						54	Be1	3φ200V　※1　3.88 kW 圧縮機　2.8 kW ファンモータ　0.35 kW	一般電力　直入	—	運転 故障	— 高調1	床置	スプリング防振	平面図参照			150	R階 屋外機置場	1	ダイキン工業 RXYP140BA
A I-3-6	ビルマルチ室内機 3階・厨房	天井吊厨房用エアコン 2.8 HP	8.0	8.0	960	–	–	–	F3(AFI)	50	–	本体内蔵		36	Ac1	1φ200V　※1　127 W ファンモータ　60 W ドレンアップポンプ　– W 補助電気ヒータ　– W	一般電力　直入	遠方 リモコン	運転 故障		天吊		– – –	– – –	– – –		3階 厨房	1	ダイキン工業 FXYTP80M
AO-K4-1	ビルマルチ屋外機	空冷ヒートポンプビルマルチ 24.0 HP 冷暖切替型	61.5	69.0	24,780			—						62	Be1	3φ200V　※1　18.0 kW 圧縮機　11.7 kW ファンモータ　1.45 kW	一般電力　直入	—	運転 故障	— 高調3	床置	スプリング防振	平面図参照				8階 屋外機置場	1	ダイキン工業 RXYP615B
A I-K4-1A	ビルマルチ室内機 4階・授乳室	天井埋込カセット1方向吹出し 1.0 HP	2.8	3.2	660	–	–	–	F1(AFI)	50	– –	リモコン内蔵		38	Ac1 Ac2	1φ200V　※1　66 W ファンモータ　15 W ドレンアップポンプ　– W 補助電気ヒータ　– W	一般電力　直入	遠方 リモコン	運転 故障		天吊	ゴム防振	– – –	– – –	– – –		4階 授乳室	1	ダイキン工業 FXYKP28M
A I-K4-1B	ビルマルチ室内機 4階・ホワイエ・廊下	天井埋込ダクト接続 3.2 HP	9.0	10.0	1,740	–	–	100	F1(AFI)	50	– –	本体内蔵		43	Ac1	1φ200V　※1　184 W ファンモータ　350 W ドレンアップポンプ　– W 補助電気ヒータ　– W	一般電力　直入	遠方 リモコン	運転 故障		天吊 SA(GW　25mm内貼) RA	スプリング防振	– 1,400 1,400	– 400 400	– 350 350		4階 ホワイエ・廊下	5	ダイキン工業 FXYMP90AA
A I-K4-1C	ビルマルチ室内機 4階・荷捌き	天井埋込ダクト接続 2.0 HP	5.6	6.3	960	–	–	–	F1(AFI)	50	– –	本体内蔵		39	Ac1	1φ200V　※1　146 W ファンモータ　140 W ドレンアップポンプ　– W 補助電気ヒータ　– W	一般電力　直入	遠方 リモコン	運転 故障		天吊 SA(GW　25mm内貼) RA	スプリング防振	– 1,400 1,400	– 400 400	– 350 350		4階 荷捌き	1	ダイキン工業 FXYMP56AA

共通事項: 以下のものは、共通で適用する。
1. 機器仕様:室内機
1φ100V/200V機器は、接地極付ロック式コンセントプラグ・コード付とする。

選択事項: 以下のものから選択して仕様に明記する。
1. 機器仕様:室内機(エアーフィルタ)
エアーフィルタ型式
F1(AFI) : プレフィルタ (重量法)
F2(NBS) : メインフィルタ 中性能フィルタ(比色法)
F3(AFI) : メインフィルタ オイルガードフィルタ(重量法)

浄化方式　保守方式
濾過式 (パネル形) 定期洗浄
濾過式 (パネル形) ユニット交換

※1は、最大消費電力を示す。

2-1. 付属品:屋外機
Be1:集中管理コントローラ、スケジュールタイマ、屋外機アダプタ
Be2: フード(防雪フード)

2-2. 付属品:室内機
Ac1:室内リモコン(タイマー付)、ドレンアップメカ
Ac2:天井組み込みパネル
Ac3:SUS製トレンパン(漏水感知器共)
Ac4:自然蒸発式加湿器(配線改装アダプタ共)
Ac5:エアコン消し忘れ防止キット(オーケイスカイ:K-JU34W)
Ac6:BSユニット

鹿島・東畑設計共同企業体

鹿島建設株式会社一級建築士事務所
株式会社東畑建築事務所

注記:
1. 電動機:特記なきもののケーシングは 屋内:開放防滴形、屋外:全閉外扇形(屋外形)とする。
2. 特記なき動力盤工事区分は、電気工事とする。
3. 電源周波数は、50Hzとする。
4. 1φ100V/200V機器は、接地極付抜止め式コンセントとし、コンセント・プラグ・ケーブルは電気工事とする。
5. 400Vインバータ付モータは、絶縁強化モータ仕様とする。
6. 特記なきスターデルタ始動方式は、クローズド・トランジション(C)、3コンタクタータイプとする。
7. 電気関係
進相 : 進相コンデンサー(要)
高調1: 高調波対策 (要) DCL
高調2: 高調波対策 (要) ACL+DCL
高調3: 高調波対策 (要) アクティブフィルタ

設備 協力会社
会社名
所長名
担当者

竣工図 2013. 02. 28
工事監理 設計 施工

戸塚駅西口再開発事業
公益施設整備PFI事業建設工事
空調設備
空調機器表-6

SCALE 1/—　DATE 2011 — 04 — 28

設計責任者 平岡 雅哉
設計担当者 弘本 真一 / 野口 勝仁 / 鈴木 雄介 / 中川 桂 / 杉谷 広智
QA担当者 小沢 真吾
QA部署QA担当者 武藤 敏明

一級建築士 241773
八木 佳

JOB 090536B
DWG M — 006

本図面は建物の維持管理のための参考資料です。建物の現状と図面が完全に一致していることを保証するものではありません。

No.

記号 AO-No. A I-No.	機器名称 (系統・用途) ビルマルチ	機器仕様・付属品 型式 馬力(HP) 冷媒:R-410A	冷却能力 (kW)	加熱能力 (kW)	送風量 (m3/h)	外気量 (m3/h)	全静圧 (Pa)	機外静圧 (Pa)	エアーフィルタ 型式	捕集率 (%)	加湿器 加湿方式 加湿量 (kg/h)	サーモスタット		騒音値 dB(A)	付属品	電気仕様 電源電圧　電源容量 電源供給先(屋外機) 電源供給先(室内機)	電源種別　起動方式 制御(連動・インターロック)	操作	表示	進・調	取付・仕上 取付	防振	コンクリート基礎(建築工事) W	D	H	鉄骨架台 H	設置場所	個数	備考 選定メーカ 冷媒制御用 付属品は、 平面図参照
																							SA:,RA:チャンバー寸法		W	D	H	—			
																							耐震：水平震度 特記に準ずる。鉄骨架台は、溶融亜鉛めっき仕様。							
AO-K4-2	ビルマルチ屋外機 4階・楽屋他	空冷ﾋｰﾄﾎﾟﾝﾌﾟﾋﾞﾙﾏﾙﾁ 14.0 HP 冷暖切替型	40.0	45.0	13,980			—						60	Be1	3φ200V ※1 12.1 kW 圧縮機 7.9 kW ﾌｧﾝﾓｰﾀ 0.7 kW	一般電力 直入	—	運転 故障	— 高調3	床置	ｽﾌﾟﾘﾝｸﾞ防振	平面図参照					8階 屋外機置場	1	ダイキン工業 RXYP400BA
A I-K4-2A	ビルマルチ室内機 4階・クローク	天井埋込カセット1方向吹出し 1.0 HP	2.8	3.2	660	–	–	–	F1(AFI)	50	– –	リモコン内蔵		38	Ac1 Ac2	1φ200V ※1 66 W ﾌｧﾝﾓｰﾀ 15 W ﾄﾞﾚﾝｱｯﾌﾟﾎﾟﾝﾌﾟ – W 補助電気ヒータ – W	一般電力 直入	遠方 リモコン	運転 故障		天吊	ゴム防振	– – –	– – –	– – –		4階 クローク	1	ダイキン工業 FXYKP28M
A I-K4-2B	ビルマルチ室内機 4階・主催者控室	天井埋込カセット2方向吹出し 1.0 HP	2.8	3.2	540	–	–	–	F1(AFI)	50	– –	リモコン内蔵		34	Ac1 Ac2	1φ200V ※1 83 W ﾌｧﾝﾓｰﾀ 15 W ﾄﾞﾚﾝｱｯﾌﾟﾎﾟﾝﾌﾟ – W 補助電気ヒータ – W	一般電力 直入	遠方 リモコン	運転 故障		天吊	ゴム防振	– – –	– – –	– – –		4階 主催者控室	1	ダイキン工業 FXYCP28M
A I-K4-2C	ビルマルチ室内機 4階・楽屋ラウンジ	天井埋込みﾀﾞｸﾄ接続 1.6 HP	4.5	5.0	960	–	–	100	F1(AFI)	50	– –	本体内蔵		39	Ac1	1φ200V ※1 146 W ﾌｧﾝﾓｰﾀ 140 W ﾄﾞﾚﾝｱｯﾌﾟﾎﾟﾝﾌﾟ – W 補助電気ヒータ – W	一般電力 直入	遠方 リモコン	運転 故障		天吊 SA(GW 25mm内貼) RA	ｽﾌﾟﾘﾝｸﾞ防振	– 700 700	– 400 400	– 350 350		4階 楽屋ラウンジ	1	ダイキン工業 FXYMP45AA
A I-K4-2D	ビルマルチ室内機 4階・楽屋1・2・4	天井埋込みﾀﾞｸﾄ接続 2.5 HP	5.6	6.3	960	–	–	100	F1(AFI)	50	– –	リモコン内蔵		39	Ac1	1φ200V ※1 146 W ﾌｧﾝﾓｰﾀ 140 W ﾄﾞﾚﾝｱｯﾌﾟﾎﾟﾝﾌﾟ – W 補助電気ヒータ – W	一般電力 直入	遠方 リモコン	運転 故障		天吊 SA(GW 25mm内貼) RA	ｽﾌﾟﾘﾝｸﾞ防振	– 1,000 1,000	– 400 400	– 350 350		4階 楽屋1 楽屋2 楽屋4	3	ダイキン工業 FXYMP56AA
A I-K4-2E	ビルマルチ室内機 4階・楽屋3	天井埋込みﾀﾞｸﾄ接続 3.2 HP	9.0	10.0	1,740	–	–	100	F1(AFI)	50	– –	リモコン内蔵		43	Ac1	1φ200V ※1 184 W ﾌｧﾝﾓｰﾀ 350 W ﾄﾞﾚﾝｱｯﾌﾟﾎﾟﾝﾌﾟ – W 補助電気ヒータ – W	一般電力 直入	遠方 リモコン	運転 故障		天吊 SA(GW 25mm内貼) RA	ｽﾌﾟﾘﾝｸﾞ防振	– 1,400 1,400	– 400 400	– 350 350		4階 楽屋3	1	ダイキン工業 FXYMP90AA
AO-K4-3	ビルマルチ屋外機	空冷ﾋｰﾄﾎﾟﾝﾌﾟﾋﾞﾙﾏﾙﾁ 26.0 HP 冷暖同時型	73.0	82.5	24,900			—						62	Be1	3φ200V ※1 22.5 kW 圧縮機 17.6 kW ﾌｧﾝﾓｰﾀ 1.45 kW	一般電力 直入	—	運転 故障	— 高調3	床置	ｽﾌﾟﾘﾝｸﾞ防振	平面図参照					R階 屋外機置場	1	ダイキン工業 REYP730AA
A I-K4-3A	ビルマルチ室内機 4階・事務室	天井埋込カセット4方向吹出し 1.6 HP	4.5	5.0	900	–	–	–	F1(AFI)	50	– –	リモコン内蔵		31	Ac1 Ac2 Ac6	1φ200V ※1 47 W ﾌｧﾝﾓｰﾀ 56 W ﾄﾞﾚﾝｱｯﾌﾟﾎﾟﾝﾌﾟ – W 補助電気ヒータ – W	一般電力 直入	遠方 リモコン	運転 故障		天吊	ゴム防振	– –	–	–		4階 事務室	2	ダイキン工業 FXYFP45MC
A I-K4-3B	ビルマルチ室内機 4階・練習室1・2・3	天井埋込みﾀﾞｸﾄ接続 2.0 HP	5.6	6.3	960	–	–	100	F1(AFI) F2(NBS)	50 65	気化式 1.2	リモコン内蔵		39	Ac1 Ac4 Ac6	1φ200V ※1 146 W ﾌｧﾝﾓｰﾀ 140 W ﾄﾞﾚﾝｱｯﾌﾟﾎﾟﾝﾌﾟ – W 補助電気ヒータ – W	一般電力 直入	遠方 リモコン	運転 故障		天吊 SA(GW 25mm内貼) RA	ｽﾌﾟﾘﾝｸﾞ防振	– 700 700	– 400 400	– 350 350		4階 ロビー	3	ダイキン工業 FXYMP56AA
A I-K4-3C	ビルマルチ室内機 4階・創作室	天井埋込みﾀﾞｸﾄ接続 2.5 HP	7.1	8.0	1,170	–	–	100	F1(AFI) F2(NBS)	50 65	気化式 1.4	リモコン内蔵		42	Ac1 Ac4 Ac6	1φ200V ※1 134 W ﾌｧﾝﾓｰﾀ 350 W ﾄﾞﾚﾝｱｯﾌﾟﾎﾟﾝﾌﾟ – W 補助電気ヒータ – W	一般電力 直入	遠方 リモコン	運転 故障		天吊 SA(GW 25mm内貼) RA	ｽﾌﾟﾘﾝｸﾞ防振	– 1,400 1,400	– 400 400	– 350 350		4階 ロビー	1	ダイキン工業 FXYMP71AA
A I-K4-3D	ビルマルチ室内機 4階・リハーサル室	天井埋込みﾀﾞｸﾄ接続 4.0 HP	11.2	12.5	1,920	–	–	100	F1(AFI) F2(NBS)	50 65	気化式 2.4	リモコン内蔵		43	Ac1 Ac4 Ac6	1φ200V ※1 210 W ﾌｧﾝﾓｰﾀ 350 W ﾄﾞﾚﾝｱｯﾌﾟﾎﾟﾝﾌﾟ – W 補助電気ヒータ – W	一般電力 直入	遠方 リモコン	運転 故障		天吊 SA(GW 25mm内貼) RA	ｽﾌﾟﾘﾝｸﾞ防振	– 1,400 1,400	– 400 400	– 350 350		4階 ロビー	2	ダイキン工業 FXYMP112AA
A I-4-3E	ビルマルチ室内機 4階・受付	天井埋込カセット4方向吹出し 1.0 HP	2.8	3.2	780	–	–	–	F1(AFI)	50	– –	リモコン内蔵		30	Ac1 Ac2 Ac6	1φ200V ※1 33 W ﾌｧﾝﾓｰﾀ 56 W ﾄﾞﾚﾝｱｯﾌﾟﾎﾟﾝﾌﾟ – W 補助電気ヒータ – W	一般電力 直入	遠方 リモコン	運転 故障		天吊	ゴム防振	– –	–	–		4階 受付	1	ダイキン工業 FXYFP28MC
AO-4-1	ビルマルチ屋外機	空冷ﾋｰﾄﾎﾟﾝﾌﾟﾋﾞﾙﾏﾙﾁ 28.0 HP 冷暖切替型	80.0	90.0	25,980			—						64	Be1	3φ200V ※1 24.7 kW 圧縮機 16.8 kW ﾌｧﾝﾓｰﾀ 1.45 kW	一般電力 直入	—	運転 故障	— 高調3	床置	ｽﾌﾟﾘﾝｸﾞ防振	平面図参照					R階 屋外機置場	1	ダイキン工業 RXYP800BA
A I-4-1A	ビルマルチ室内機 4階・EVホール	天井埋込みﾀﾞｸﾄ接続 1.6 HP	4.5	5.0	960	–	–	100	F1(AFI)	50	– –	本体内蔵		39	Ac1	1φ200V ※1 146 W ﾌｧﾝﾓｰﾀ 140 W ﾄﾞﾚﾝｱｯﾌﾟﾎﾟﾝﾌﾟ – W 補助電気ヒータ – W	一般電力 直入	遠方 リモコン	運転 故障		天吊 SA(GW 25mm内貼) RA	ｽﾌﾟﾘﾝｸﾞ防振	– 1,400 1,400	– 400 400	– 350 350		4階 EVホール	1	ダイキン工業 FXYMP45AA
A I-4-1B	ビルマルチ室内機 4階・ロビー	天井埋込みﾀﾞｸﾄ接続 2.0 HP	5.6	6.3	960	–	–	100	F1(AFI)	50	– –	本体内蔵		39	Ac1	1φ200V ※1 146 W ﾌｧﾝﾓｰﾀ 140 W ﾄﾞﾚﾝｱｯﾌﾟﾎﾟﾝﾌﾟ – W 補助電気ヒータ – W	一般電力 直入	遠方 リモコン	運転 故障		天吊 SA(GW 25mm内貼) RA	ｽﾌﾟﾘﾝｸﾞ防振	– 1,400 1,400	– 400 400	– 350 350		4階 ロビー	6	ダイキン工業 FXYMP56AA
A I-4-1C	ビルマルチ室内機 4階・練習室前廊下 乗降ロビー	天井埋込みﾀﾞｸﾄ接続 3.2 HP	9.0	10.0	1,740	–	–	100	F1(AFI)	50	– –	本体内蔵		43	Ac1	1φ200V ※1 184 W ﾌｧﾝﾓｰﾀ 350 W ﾄﾞﾚﾝｱｯﾌﾟﾎﾟﾝﾌﾟ – W 補助電気ヒータ – W	一般電力 直入	遠方 リモコン	運転 故障		天吊 SA(GW 25mm内貼) RA	ｽﾌﾟﾘﾝｸﾞ防振	– 1,400 1,400	– 400 400	– 350 350		4階 練習室前廊下×3 乗降ロビー×1	4	ダイキン工業 FXYMP90AA
AO-K5-1	ビルマルチ屋外機	空冷ﾋｰﾄﾎﾟﾝﾌﾟﾋﾞﾙﾏﾙﾁ 12.0 HP 冷暖切替型	33.5	37.5	12,000			—						60	Be1	3φ200V ※1 10.1 kW 圧縮機 7.2 kW ﾌｧﾝﾓｰﾀ 0.75 kW	一般電力 直入	—	運転 故障	— 高調1	床置	ｽﾌﾟﾘﾝｸﾞ防振	平面図参照					8階 屋外機置場	1	ダイキン工業 RXYP335BA
A I-K5-1A	ビルマルチ室内機 5階・廊下	天井埋込カセット4方向吹出し 1.25 HP	3.6	4.0	780	–	–	–	F1(AFI)	50	– –	本体内蔵		30	Ac1 Ac2	1φ200V ※1 33 W ﾌｧﾝﾓｰﾀ 56 W ﾄﾞﾚﾝｱｯﾌﾟﾎﾟﾝﾌﾟ – W 補助電気ヒータ – W	一般電力 直入	遠方 リモコン	運転 故障		天吊	ゴム防振	– –	– –	– –		5階 廊下	1	ダイキン工業 FXYFP36MC
A I-K5-1B	ビルマルチ室内機 5階・ホワイエ	天井埋込みﾀﾞｸﾄ接続 1.6 HP	4.5	5.0	960	–	–	100	F1(AFI)	50	– –	本体内蔵		39	Ac1	1φ200V ※1 146 W ﾌｧﾝﾓｰﾀ 140 W ﾄﾞﾚﾝｱｯﾌﾟﾎﾟﾝﾌﾟ – W 補助電気ヒータ – W	一般電力 直入	遠方 リモコン	運転 故障		天吊 SA(GW 25mm内貼) RA	ｽﾌﾟﾘﾝｸﾞ防振	– 700 700	– 400 400	– 350 350		5階 ホワイエ	5	ダイキン工業 FXYMP45AA

共通事項：以下のものは、共通で適用する。
1. 機器仕様：室内機
1φ100V/200V機器は、接地極付ﾛｯｸ式ｺﾝｾﾝﾄﾌﾟﾗｸﾞ・ｺｰﾄﾞ付とする。

選択事項：以下のものから選択して仕様に明記する。
1. 機器仕様：室内機(ｴｱｰﾌｨﾙﾀ)
ｴｱｰﾌｨﾙﾀ型式
F1(AFI) ： ﾌﾟﾚﾌｨﾙﾀ （重量法）
F2(NBS) ： ﾒｲﾝﾌｨﾙﾀ 中性能ﾌｨﾙﾀ(比色法)

浄化方式　保守方式
濾過式 (ﾊﾟﾈﾙ形) 定期洗浄
濾過式 (ﾊﾟﾈﾙ形) ﾕﾆｯﾄ交換

※1は、最大消費電力を示す。

2-1. 付属品：屋外機
Be1：集中管理ｺﾝﾄﾛｰﾗ、ｽｹｼﾞｭｰﾙﾀｲﾏ、屋外機ｱﾀﾞﾌﾟﾀ
Be2：ﾌｰﾄﾞ(防雪ﾌｰﾄﾞ)

2-2. 付属品：室内機
Ac1：室内リモコン(タイマー付)、ﾄﾞﾚﾝｱｯﾌﾟﾒｶ
Ac2：天井組み込みﾊﾟﾈﾙ
Ac3：SUS製ﾄﾞﾚﾝﾊﾟﾝ(漏水感知器共)
Ac4：自然蒸発式加湿器(配線改装アダプタ共)
Ac5：エアコン消し忘れ防止キット(オーケイスカイ：K-JU34W)
Ac6：BSユニット

鹿島・東畑設計共同企業体

鹿島建設株式会社一級建築士事務所
株式会社東畑建築事務所

注記：
1. 電動機：特記なきもののｹｰｼﾝｸﾞは 屋内：開放防滴形、屋外：全閉外扇形(屋外形)とする。
2. 特記なき動力盤工事区分は、電気工事とする。
3. 電源周波数は、50Hzとする。
4. 1φ100V/200V機器は、接地極付抜止め式ｺﾝｾﾝﾄとし、ｺﾝｾﾝﾄ・ﾌﾟﾗｸﾞ・ｹｰﾌﾞﾙは電気工事とする。
5. 400Vｲﾝﾊﾞｰﾀ付ﾓｰﾀは、絶縁強化ﾓｰﾀ仕様とする。
6. 特記なきｽﾀｰﾃﾞﾙﾀ始動方式は、ｸﾛｰｽﾞﾄﾞ・ﾄﾗﾝｼﾞｼｮﾝ(C)、3ｺﾝﾀｸﾀｰﾀｲﾌﾟとする。
7. 電気関係
進相：進相ｺﾝﾃﾞﾝｻｰ(要)
高調1：高調波対策（要）DCL
高調2：高調波対策（要）ACL+DCL
高調3：高調波対策（要）ｱｸﾃｨﾌﾞﾌｨﾙﾀ

設備 協力会社
会社名
新菱冷熱工業㈱
横浜支店
担当者

竣工図 2013. 02. 28
工事監理 設計 施工

戸塚駅西口再開発事業
公益施設整備PFI事業建設工事
空調設備
空調機器表-7

SCALE 1/—　DATE 2011 — 04 — 28

設計責任者 平岡 雅哉
設計担当者 弘本 直一 / 前口 直仁 / 鈴木 雄介 / 中川 桂 / 杉谷 広智
QA担当者 小沢 真吾
QA部署QA担当者 武藤 敏明

一級建築士 241773
八木 佳

JOB 090536B
DWG M — 007

本図面は建物の維持管理のための参考資料です。建物の現状と図面が完全に一致していることを保証するものではありません。

No.

記号 AO-No. A I-No.	機器名称 (系統・用途) ビルマルチ	機器仕様・付属品 型式 馬力(HP) 冷媒:R-410A	冷却能力 (kW)	加熱能力 (kW)	送風量 (m3/h)	外気量 (m3/h)	全静圧 (Pa)	機外静圧 (Pa)	エアーフィルタ 型式	捕集率 (%)	加湿器 加湿方式 加湿量 (kg/h)	サーモスタット		騒音値 dB(A)	付属品	電気仕様 電源電圧　電源容量 電源供給先(屋外機) 電源供給先(室内機)	電源種別　起動方式 制御(連動・インターロック)	操作	表示	進・調	取付・仕上 取付	防振	コンクリート基礎(建築工事) W	D	H	鉄骨架台 H	設置場所	個数	備考 選定メーカ 冷媒制御用 付属品は、 平面図参照
																							SA:,RA:チャンバー寸法 耐震：水平震度 特記に準ずる。鉄骨架台は、溶融亜鉛めっき仕様。		W	D	H	—			
AO-5-1	ビルマルチ屋外機	空冷ﾋｰﾄﾎﾟﾝﾌﾟﾋﾞﾙﾏﾙﾁ 14.0 HP 冷暖同時型	40.0	45.0	14,100			—						62	Be1	3φ200V　※1　12.0 kW 圧縮機　8.0 kW ﾌｧﾝﾓｰﾀ　1.5 kW	一般電力　直入	—	運転 故障	— 高調3	床置	ｽﾌﾟﾘﾝｸﾞ防振	平面図参照			150	R階 屋外機置場	1	ダイキン工業 REYP400AA
A I-5-1A	ビルマルチ室内機 5階・健康相談室1・2 母子相談室	天井埋込カセット4方向吹出し 1.25 HP	3.6	4.0	780	—	—	—	F1(AFI)	50	—	ﾘﾓｺﾝ内蔵		30	Ac1 Ac2 Ac6	1φ200V　※1　33 W ﾌｧﾝﾓｰﾀ　56 W ﾄﾞﾚﾝｱｯﾌﾟﾎﾟﾝﾌﾟ　— W 補助電気ﾋｰﾀ　— W	一般電力　直入	遠方 ﾘﾓｺﾝ	運転 故障		天吊	ゴム防振	— — —	— — —	— — —		5階 健康相談室1 健康相談室2 母子相談室×2	4	ダイキン工業 FXYFP36MC
A I-5-1B	ビルマルチ室内機 5階・栄養相談室	天井埋込カセット4方向吹出し 1.6 HP	4.5	5.0	900	—	—	—	F1(AFI)	50	—	ﾘﾓｺﾝ内蔵		31	Ac1 Ac2 Ac6	1φ200V　※1　47 W ﾌｧﾝﾓｰﾀ　56 W ﾄﾞﾚﾝｱｯﾌﾟﾎﾟﾝﾌﾟ　— W 補助電気ﾋｰﾀ　— W	一般電力　直入	遠方 ﾘﾓｺﾝ	運転 故障		天吊	ゴム防振	— — —	— — —	— — —		5階 栄養相談室	2	ダイキン工業 FXYFP45MC
A I-5-1C	ビルマルチ室内機 5階・歯科相談室	天井埋込カセット4方向吹出し 2.5 HP	7.1	8.0	1,320	—	—	—	F1(AFI)	50	—	ﾘﾓｺﾝ内蔵		36	Ac1 Ac2 Ac6	1φ200V　※1　66 W ﾌｧﾝﾓｰﾀ　56 W ﾄﾞﾚﾝｱｯﾌﾟﾎﾟﾝﾌﾟ　— W 補助電気ﾋｰﾀ　— W	一般電力　直入	遠方 ﾘﾓｺﾝ	運転 故障		天吊	ゴム防振	— — —	— — —	— — —		5階 歯科相談室	1	ダイキン工業 FXYFP71MC
AO-5-2	ビルマルチ屋外機	空冷ﾋｰﾄﾎﾟﾝﾌﾟﾋﾞﾙﾏﾙﾁ 22.0 HP 冷暖同時型	61.5	69.0	23,100			—						62	Be1	3φ200V　※1　18.6 kW 圧縮機　12.3 kW ﾌｧﾝﾓｰﾀ　13.7 kW	一般電力　直入	—	運転 故障	— 高調3	床置	ｽﾌﾟﾘﾝｸﾞ防振	平面図参照				R階 屋外機置場	1	ダイキン工業 REYP615AA
A I-5-2A	ビルマルチ室内機 5階・予防接種室準備室	天井埋込カセット2方向吹出し 0.8 HP	2.2	2.5	420	—	—	—	F1(AFI)	50	—	ﾘﾓｺﾝ内蔵		32	Ac1 Ac2 Ac6	1φ200V　※1　78 W ﾌｧﾝﾓｰﾀ　10 W ﾄﾞﾚﾝｱｯﾌﾟﾎﾟﾝﾌﾟ　— W 補助電気ﾋｰﾀ　— W	一般電力　直入	遠方 ﾘﾓｺﾝ	運転 故障		天吊	ゴム防振	— — —	— — —	— — —		5階 予防接種室準備室	1	ダイキン工業 FXYCP22M
A I-5-2B	ビルマルチ室内機 5階・X線撮影室 受付事務室 ・予防接種室	天井埋込カセット4方向吹出し 1.25 HP	3.6	4.0	780	—	—	—	F1(AFI)	50	—	ﾘﾓｺﾝ内蔵		30	Ac1 Ac2 Ac6	1φ200V　※1　33 W ﾌｧﾝﾓｰﾀ　56 W ﾄﾞﾚﾝｱｯﾌﾟﾎﾟﾝﾌﾟ　— W 補助電気ﾋｰﾀ　— W	一般電力　直入	遠方 ﾘﾓｺﾝ	運転 故障		天吊	ゴム防振	— — —	— — —	— — —		5階 受付事務室 予防接種室×6	7	ダイキン工業 FXYFP36MC
A I-5-2C	ビルマルチ室内機 5階・試験検査室 予防接種室	天井埋込カセット4方向吹出し 2.5 HP	7.1	8.0	1,320	—	—	—	F1(AFI)	50	—	ﾘﾓｺﾝ内蔵		36	Ac1 Ac2 Ac6	1φ200V　※1　66 W ﾌｧﾝﾓｰﾀ　56 W ﾄﾞﾚﾝｱｯﾌﾟﾎﾟﾝﾌﾟ　— W 補助電気ﾋｰﾀ　— W	一般電力　直入	遠方 ﾘﾓｺﾝ	運転 故障		天吊	ゴム防振	— — —	— — —	— — —		5階 試験検査室	1	ダイキン工業 FXYFP71MC
A I-5-2D	ビルマルチ室内機 5階・X線事務室	天井埋込カセット4方向吹出し 3.2 HP	9.0	10.0	1,410	—	—	—	F1(AFI)	50	—	ﾘﾓｺﾝ内蔵		38	Ac1 Ac2 Ac6	1φ200V　※1　93 W ﾌｧﾝﾓｰﾀ　56 W ﾄﾞﾚﾝｱｯﾌﾟﾎﾟﾝﾌﾟ　— W 補助電気ﾋｰﾀ　— W	一般電力　直入	遠方 ﾘﾓｺﾝ	運転 故障		天吊	ゴム防振	— — —	— — —	— — —		5階 X線事務室	1	ダイキン工業 FXYFP90MC
A I-5-2E	ビルマルチ室内機 5階・更衣ｽﾍﾟｰｽ	天井埋込みﾀﾞｸﾄ接続 1.6 HP	4.5	5.0	960	—	—	100	F1(AFI)	50	—	本体内蔵		39	Ac1 Ac2 Ac6	1φ200V　※1　146 W ﾌｧﾝﾓｰﾀ　140 W ﾄﾞﾚﾝｱｯﾌﾟﾎﾟﾝﾌﾟ　— W 補助電気ﾋｰﾀ　— W	一般電力　直入	遠方 ﾘﾓｺﾝ	運転 故障		天吊 SA(GW　25mm内貼) RA	ｽﾌﾟﾘﾝｸﾞ防振	— 700 700	— 400 400	— 350 350		5階 更衣スペース	1	ダイキン工業 FXYMP45AA
AO-5-3	ビルマルチ屋外機 5階・待合ロビー(N)	空冷ﾋｰﾄﾎﾟﾝﾌﾟﾋﾞﾙﾏﾙﾁ 14.0 HP 冷暖切替型	40.0	45.0	13,980			—						60	Be1	3φ200V　※1　12.1 kW 圧縮機　7.8 kW ﾌｧﾝﾓｰﾀ　0.7 kW	一般電力　直入	—	運転 故障	— 高調3	床置	ｽﾌﾟﾘﾝｸﾞ防振	平面図参照				R階 屋外機置場	1	ダイキン工業 RXYP400BAH
A I-5-3A	ビルマルチ室内機 5階・授乳室	天井埋込カセット4方向吹出し 1.0 HP	2.8	3.2	780	—	—	—	F1(AFI)	50	—	ﾘﾓｺﾝ内蔵		30	Ac1 Ac2	1φ200V　※1　33 W ﾌｧﾝﾓｰﾀ　56 W ﾄﾞﾚﾝｱｯﾌﾟﾎﾟﾝﾌﾟ　— W 補助電気ﾋｰﾀ　— W	一般電力　直入	遠方 ﾘﾓｺﾝ	運転 故障		天吊	ゴム防振	— — —	— — —	— — —		5階 授乳室	1	ダイキン工業 FXYFP28MC
A I-5-3B	ビルマルチ室内機 5階・検診部門待合ロビー	天井埋込みﾀﾞｸﾄ接続 2.0 HP	5.6	6.3	960	—	—	100	F1(AFI)	50	—	本体内蔵		39	Ac1	1φ200V　※1　146 W ﾌｧﾝﾓｰﾀ　140 W ﾄﾞﾚﾝｱｯﾌﾟﾎﾟﾝﾌﾟ　— W 補助電気ﾋｰﾀ　— W	一般電力　直入	遠方 ﾘﾓｺﾝ	運転 故障		天吊 SA(GW　25mm内貼) RA	ｽﾌﾟﾘﾝｸﾞ防振	— 700 700	— 400 400	— 350 350		5階 検診部門待合ロビー	4	ダイキン工業 FXYMP56AA
AO-5-4	ビルマルチ屋外機	空冷ﾋｰﾄﾎﾟﾝﾌﾟﾋﾞﾙﾏﾙﾁ 16.0 HP 冷暖切替型	45.0	50.0	13,980			—						61	Be1	3φ200V　※1　13.6 kW 圧縮機　9.9 kW ﾌｧﾝﾓｰﾀ　0.7 kW	一般電力　直入	—	運転 故障	— 高調3	床置	ｽﾌﾟﾘﾝｸﾞ防振	平面図参照				R階 屋外機置場	1	ダイキン工業 RXYP450BAH
AI-5-4A	ビルマルチ室内機 5階・乗降ロビー	天井埋込みﾀﾞｸﾄ接続 3.2 HP	9.0	10.0	1,740	—	—	100	F1(AFI)	50	—	外付ｻｰﾓ		43	Ac1	1φ200V　※1　184 W ﾌｧﾝﾓｰﾀ　350 W ﾄﾞﾚﾝｱｯﾌﾟﾎﾟﾝﾌﾟ　— W 補助電気ﾋｰﾀ　— W	一般電力　直入	遠方 ﾘﾓｺﾝ	運転 故障		天吊 SA(GW　25mm内貼) RA	ｽﾌﾟﾘﾝｸﾞ防振	— 1,400 1,400	— 400 400	— 350 350		5階 乗降ロビー	1	ダイキン工業 FXYMP90AA
AI-5-4B	ビルマルチ室内機 6階・乗降ロビー	天井埋込みﾀﾞｸﾄ接続 3.2 HP	9.0	10.0	1,740	—	—	100	F1(AFI)	50	—	外付ｻｰﾓ		43	Ac1	1φ200V　※1　184 W ﾌｧﾝﾓｰﾀ　350 W ﾄﾞﾚﾝｱｯﾌﾟﾎﾟﾝﾌﾟ　— W 補助電気ﾋｰﾀ　— W	一般電力　直入	遠方 ﾘﾓｺﾝ	運転 故障		天吊 SA(GW　25mm内貼) RA	ｽﾌﾟﾘﾝｸﾞ防振	— 1,400 1,400	— 400 400	— 350 350		6階 乗降ロビー	1	ダイキン工業 FXYMP90AA
AI-5-4C	ビルマルチ室内機 7階・乗降ロビー	天井埋込みﾀﾞｸﾄ接続 3.2 HP	9.0	10.0	1,740	—	—	100	F1(AFI)	50	—	外付ｻｰﾓ		43	Ac1	1φ200V　※1　184 W ﾌｧﾝﾓｰﾀ　350 W ﾄﾞﾚﾝｱｯﾌﾟﾎﾟﾝﾌﾟ　— W 補助電気ﾋｰﾀ　— W	一般電力　直入	遠方 ﾘﾓｺﾝ	運転 故障		天吊 SA(GW　25mm内貼) RA	ｽﾌﾟﾘﾝｸﾞ防振	— 1,400 1,400	— 400 400	— 350 350		7階 乗降ロビー	1	ダイキン工業 FXYMP90AA

1. 機器仕様:室内機
1φ100V/200V機器は、接地極付ﾛｯｸ式ｺﾝｾﾝﾄﾌﾟﾗｸﾞ･ｺｰﾄﾞ付とする。

1. 機器仕様:室内機(ｴｱｰﾌｨﾙﾀ)
ｴｱｰﾌｨﾙﾀ型式　　浄化方式　保守方式
F1(AFI) : ﾌﾟﾚﾌｨﾙﾀ (重量法)　濾過式 (ﾊﾟﾈﾙ形)　定期洗浄
F2(NBS) : ﾒｲﾝﾌｨﾙﾀ 中性能ﾌｨﾙﾀ(比色法)　濾過式 (ﾊﾟﾈﾙ形)　ﾕﾆｯﾄ交換

2-1. 付属品:屋外機
Be1:集中管理ｺﾝﾄﾛｰﾗ、ｽｹｼﾞｭｰﾙﾀｲﾏ、屋外機ｱﾀﾞﾌﾟﾀ
Be2: ﾌｰﾄﾞ(防雪ﾌｰﾄﾞ)

2-2. 付属品:室内機
Ac1:室内ﾘﾓｺﾝ(ﾀｲﾏｰ付)、ﾄﾞﾚﾝｱｯﾌﾟﾒｶ
Ac2:天井組み込みﾊﾟﾈﾙ
Ac3:SUS製ﾄﾞﾚﾝﾊﾟﾝ(漏水感知器共)
Ac4:自然蒸発式加湿器(配線改装アダプタ共)
Ac5:エアコン消し忘れ防止キット(オーケイスカイ:K-JU34W)
Ac6:BSユニット

鹿島・東畑設計共同企業体

鹿島建設株式会社一級建築士事務所
株式会社東畑建築事務所

注記:
1. 電動機:特記なきもののｹｰｼﾝｸﾞは 屋内:開放防滴形、屋外:全閉外扇形(屋外形)とする。
2. 特記なき動力盤工事区分は、電気工事とする。
3. 電源周波数は、50Hzとする。
4. 1φ100V/200V機器は、接地極付抜止め式ｺﾝｾﾝﾄとし、ｺﾝｾﾝﾄ･ﾌﾟﾗｸﾞ･ｹｰﾌﾞﾙは電気工事とする。
5. 400Vｲﾝﾊﾞｰﾀ付ﾓｰﾀは、絶縁強化ﾓｰﾀ仕様とする。
6. 特記なきｽﾀｰﾃﾞﾙﾀ始動方式は、ｸﾛｰｽﾞﾄﾞ･ﾄﾗﾝｼﾞｼｮﾝ(C)、3ｺﾝﾀｸﾀｰﾀｲﾌﾟとする。
7. 電気関係
進相 : 進相ｺﾝﾃﾞﾝｻｰ(要)
高調1: 高調波対策 (要) DCL
高調2: 高調波対策 (要) ACL+DCL
高調3: 高調波対策 (要) ｱｸﾃｨﾌﾞﾌｨﾙﾀ

設備　協力会社
会社名
新菱冷熱工業㈱
横浜支店
担当者

竣工図　2013. 02. 28
工事監理　設計　施工

戸塚駅西口再開発事業
公益施設整備PFI事業建設工事
空調設備
空調機器表-8

SCALE 1/—　DATE 2011 — 04 — 28

設計責任者 平岡 雅哉
設計担当者 弘本 直仁 / 野口 直仁 / 鈴木 雄介 / 中川 桂 / 杉谷 広智
GA担当者 小沢 真吾
GA部署GA担当者 武藤 敏明

一級建築士 241773
八木 佳

JOB 090536B
DWG M — 008

本図面は建物の維持管理のための参考資料です。建物の現状と図面が完全に一致していることを保証するものではありません。

No.

記号	機器名称	機器仕様・付属品														電気仕様						取付・仕上							設置場所	個数	備考
AO-No. A I-No.	(系統・用途) ビルマルチ	型式 馬力(HP) 冷媒:R-410A	冷却能力 (kW)	加熱能力 (kW)	送風量 (m3/h)	外気量 (m3/h)	全静圧 (Pa)	機外静圧 (Pa)	エアーフィルタ 型式	捕集率 (%)	加湿器 加湿方式 加湿量 (kg/h)	サーモスタット		騒音値 dB(A)	付属品	電源電圧　電源容量 電源供給先(屋外機) 電源供給先(室内機)		電源種別　起動方式 制御(連動)・インターロック)	操作	表示	進・調	取付　防振 SA:,RA:チャンバー寸法 耐震：水平震度 特記に準ずる。鉄骨架台は、溶融亜鉛めっき仕様。		コンクリート基礎(建築工事) W	D	H	鉄骨架台 H —		設置場所	個数	選定メーカ 冷媒制御用 付属品は、 平面図参照
AI-5-4D	ビルマルチ室内機 8階・乗降ロビー	天井埋込みダクト接続 3.2 HP	9.0	10.0	1,740	–	–	100	F1(AFI)	50	– –	外付サーモ		43	Ac1	1φ200V　※1　184 W ファンモータ　350 W ドレンアップポンプ　– W 補助電気ヒータ　– W		一般電力　直入	遠方 リモコン	運転 故障		天吊　スプリング防振 SA(GW　25mm内貼) RA		– 1,400 1,400	– 400 400	– 350 350		8階 乗降ロビー	1	ダイキン工業 FXYMP90AA
AI-5-4E	ビルマルチ室内機 9階・乗降ロビー	天井埋込みダクト接続 3.2 HP	9.0	10.0	1,740	–	–	100	F1(AFI)	50	– –	外付サーモ		43	Ac1	1φ200V　※1　184 W ファンモータ　350 W ドレンアップポンプ　– W 補助電気ヒータ　– W		一般電力　直入	遠方 リモコン	運転 故障		天吊　スプリング防振 SA(GW　25mm内貼) RA		– 1,400 1,400	– 400 400	– 350 350		9階 乗降ロビー	1	ダイキン工業 FXYMP90AA
AO-5-5	ビルマルチ屋外機 6・7階・EVホール	空冷ヒートポンプビルマルチ 8.0 HP 冷暖切替型	22.4	25.0	10,800			—						57	Be1	3φ200V　※1　6.33 kW 圧縮機　4.5 kW ファンモータ　0.75 kW		一般電力　直入	—	運転 故障	— 高調1	床置　スプリング防振		平面図参照					R階 屋外機置場	1	ダイキン工業 RXYP224BAH
A I-5-5A	ビルマルチ室内機 5階・EVホール	天井埋込みダクト接続 1.6 HP	4.5	5.0	960	–	–	100	F1(AFI)	50	– –	本体内蔵		39	Ac1	1φ200V　※1　146 W ファンモータ　140 W ドレンアップポンプ　– W 補助電気ヒータ　– W		一般電力　直入	遠方 リモコン	運転 故障		天吊　スプリング防振 SA(GW　25mm内貼) RA		– 700 700	– 400 400	– 350 350		5階 EVホール	1	ダイキン工業 FXYMP45AA
A I-5-5B	ビルマルチ室内機 6階・EVホール	天井埋込みダクト接続 1.6 HP	4.5	5.0	960	–	–	100	F1(AFI)	50	– –	本体内蔵		39	Ac1	1φ200V　※1　146 W ファンモータ　140 W ドレンアップポンプ　– W 補助電気ヒータ　– W		一般電力　直入	遠方 リモコン	運転 故障		天吊　スプリング防振 SA(GW　25mm内貼) RA(GW　25mm内貼)		– 700 700	– 400 400	– 350 350		6階 EVホール	1	ダイキン工業 FXYMP45AA
A I-5-5C	ビルマルチ室内機 7階・EVホール	天井埋込みダクト接続 1.6 HP	4.5	5.0	960	–	–	100	F1(AFI)	50	– –	本体内蔵		39	Ac1	1φ200V　※1　146 W ファンモータ　140 W ドレンアップポンプ　– W 補助電気ヒータ　– W		一般電力　直入	遠方 リモコン	運転 故障		天吊　スプリング防振 SA(GW　25mm内貼) RA		– 700 700	– 400 400	– 350 350		7階 EVホール	1	ダイキン工業 FXYMP45AA
A I-5-5D	ビルマルチ室内機 8階・EVホール	天井埋込みダクト接続 1.6 HP	4.5	5.0	960	–	–	100	F1(AFI)	50	– –	本体内蔵		39	Ac1	1φ200V　※1　146 W ファンモータ　140 W ドレンアップポンプ　– W 補助電気ヒータ　– W		一般電力　直入	遠方 リモコン	運転 故障		天吊　スプリング防振 SA(GW　25mm内貼) RA(GW　25mm内貼)		– 700 700	– 400 400	– 350 350		8階 EVホール	1	ダイキン工業 FXYMP45AA
A I-5-5E	ビルマルチ室内機 9階・EVホール	天井埋込みダクト接続 1.6 HP	4.5	5.0	960	–	–	100	F1(AFI)	50	– –	本体内蔵		39	Ac1	1φ200V　※1　146 W ファンモータ　140 W ドレンアップポンプ　– W 補助電気ヒータ　– W		一般電力　直入	遠方 リモコン	運転 故障		天吊　スプリング防振 SA(GW　25mm内貼) RA		– 700 700	– 400 400	– 350 350		9階 EVホール	1	ダイキン工業 FXYMP45AA
AO-6-1	ビルマルチ屋外機	空冷ヒートポンプビルマルチ 5.0 HP 冷暖切替型	14.0	16.0	5,700			—						54	Be1	3φ200V　※1　3.88 kW 圧縮機　2.8 kW ファンモータ　0.35 kW		一般電力　直入	—	運転 故障	— 高調1	床置　スプリング防振		平面図参照					R階	1	ダイキン工業 RXYP140BAH
A I-6-1	ビルマルチ室内機 6階・小会議室 打合せ室 中会議室	天井埋込みダクト接続 1.6 HP	4.5	5.0	960	–	–	100	F1(AFI)	50	– –	リモコン内蔵		39	Ac1	1φ200V　※1　146 W ファンモータ　140 W ドレンアップポンプ　– W 補助電気ヒータ　– W		一般電力　直入	遠方 リモコン	運転 故障		天吊　スプリング防振 SA(GW　25mm内貼) RA		– 700 700	– 400 400	– 350 350		6階 小会議室 打合せ室 中会議室	3	ダイキン工業 FXYMP45AA
AO-6-2	ビルマルチ屋外機	空冷ヒートポンプビルマルチ 5.0 HP 冷暖切替型	14.0	16.0	5,700			—						54	Be1	3φ200V　※1　3.88 kW 圧縮機　2.8 kW ファンモータ　0.35 kW		一般電力　直入	—	運転 故障	— 高調1	床置　スプリング防振		平面図参照					R階 屋外機置場	1	ダイキン工業 RXYP140BAH
A I-6-2A	ビルマルチ室内機 6階・衛生化学検査室	天井埋込みダクト接続 1.6 HP	4.5	5.0	960	–	–	100	F1(AFI)	50	– –	リモコン内蔵		39	Ac1	1φ200V　※1　146 W ファンモータ　140 W ドレンアップポンプ　– W 補助電気ヒータ　– W		一般電力　直入	遠方 リモコン	運転 故障		天吊　スプリング防振 SA(GW　25mm内貼) RA		– 700 700	– 400 400	– 350 350		6階 衛生化学検査室	1	ダイキン工業 FXYMP45AA
A I-6-2B	ビルマルチ室内機 6階・生活衛生課事務室	天井埋込みダクト接続 2.5 HP	7.1	8.0	1,170	–	–	100	F1(AFI)	50	– –	外付サーモ		42	Ac1 Ac5	1φ200V　※1　134 W ファンモータ　350 W ドレンアップポンプ　– W 補助電気ヒータ　– W		一般電力　直入	遠方 リモコン 人感センサ	運転 故障		天吊　スプリング防振 SA(GW　25mm内貼) RA		– 1,400 1,400	– 400 400	– 350 350		6階 生活衛生課事務室	1	ダイキン工業 FXYMP71AA
AO-6-3	ビルマルチ屋外機	空冷ヒートポンプビルマルチ 10.0 HP 冷暖切替型	28.0	31.5	11,100			—						58	Be1	3φ200V　※1　8.45 kW 圧縮機　5.9 kW ファンモータ　0.75 kW		一般電力　直入	—	運転 故障	— 高調1	床置　スプリング防振		平面図参照					R階 屋外機置場	1	ダイキン工業 RXYP280BAH
A I-6-3	ビルマルチ室内機 6階・保護課・ 福祉保険課事務室	天井埋込みダクト接続 2.0 HP	5.6	6.3	960	–	–	100	F1(AFI)	50	– –	外付サーモ		39	Ac1 Ac5	1φ200V　※1　146 W ファンモータ　140 W ドレンアップポンプ　– W 補助電気ヒータ　– W		一般電力　直入	遠方 リモコン 人感センサ	運転 故障		天吊　スプリング防振 SA(GW　25mm内貼) RA		– 700 700	– 400 400	– 350 350		6階 保険課・ 福祉保険課事務室	5	ダイキン工業 FXYMP56AA
AO-6-4	ビルマルチ屋外機	空冷ヒートポンプビルマルチ 14.0 HP 冷暖切替型	40.0	45.0	13,980			—						60	Be1	3φ200V　※1　12.1 kW 圧縮機　7.8 kW ファンモータ　0.7 kW		一般電力　直入	—	運転 故障	— 高調3	床置　スプリング防振		平面図参照					R階 屋外機置場	1	ダイキン工業 RXYP400BAH
A I-6-4A	ビルマルチ室内機 6階・応接コーナー	天井埋込みダクト接続 1.6 HP	4.5	5.0	960	–	–	100	F1(AFI)	50	– –	リモコン内蔵		39	Ac1	1φ200V　※1　146 W ファンモータ　140 W ドレンアップポンプ　– W 補助電気ヒータ　– W		一般電力　直入	遠方 リモコン	運転 故障		天吊　スプリング防振 SA(GW　25mm内貼) RA		– 700 700	– 400 400	– 350 350		6階 応接コーナー	1	ダイキン工業 FXYMP45AA
A I-6-4B	ビルマルチ室内機 6階・待合ロビー	天井埋込みダクト接続 3.2 HP	9.0	10.0	1,740	–	–	100	F1(AFI)	50	– –	外付サーモ		43	Ac1	1φ200V　※1　184 W ファンモータ　350 W ドレンアップポンプ　– W 補助電気ヒータ　– W		一般電力　直入	遠方 リモコン	運転 故障		天吊　スプリング防振 SA(GW　25mm内貼) RA		– 1,400 1,400	– 400 400	– 350 350		6階 待合ロビー	4	ダイキン工業 FXYMP90AA

共通事項：以下のものは、共通で適用する。
1. 機器仕様：室内機
1φ100V/200V機器は、接地極付ロック式コンセントプラグ・コード付とする。

選択事項：以下のものから選択して仕様に明記する。
1. 機器仕様：室内機(エアーフィルタ)
エアーフィルタ型式
F1(AFI)　：プレフィルタ（重量法）
F2(NBS)　：メインフィルタ　中性能フィルタ(比色法)

※1は、最大消費電力を示す。

浄化方式　保守方式
濾過式　(パネル形)　定期洗浄
濾過式　(パネル形)　ユニット交換

2-1. 付属品：屋外機
Be1：集中管理コントローラ、スケジュールタイマ、屋外機アダプタ
Be2：フード(防雪フード)

2-2. 付属品：室内機
Ac1：室内リモコン(タイマー付)、ドレンアップメカ
Ac2：天井組み込みパネル
Ac3：SUS製ドレンパン(漏水感知器共)
Ac4：自然蒸発式加湿器(配線改装アダプタ共)
Ac5：エアコン消し忘れ防止キット(オーケイスカイ：K-JU34W)
Ac6：BSユニット

注記：
1. 電動機：特記なきもののケーシングは　屋内：開放防滴形、屋外：全閉外扇形(屋外形)とする。
2. 特記なき動力盤工事区分は、電気工事とする。
3. 電源周波数は、50Hzとする。
4. 1φ100V/200V機器は、接地極付抜止め式コンセントとし、コンセント・プラグ・ケーブルは電気工事とする。
5. 400Vインバータ付モータは、絶縁強化モータ仕様とする。
6. 特記なきスターデルタ始動方式は、クローズド・トランジション(C)、3コンタクタータイプとする。
7. 電気関係
進相：進相コンデンサー(要)
高調1：高調波対策（要）DCL
高調2：高調波対策（要）ACL+DCL
高調3：高調波対策（要）アクティブフィルタ

鹿島・東畑設計共同企業体

鹿島建設株式会社一級建築士事務所
株式会社東畑建築事務所

設備　協力会社
会社名　新菱冷熱工業㈱ 徳武支店
担当者

竣工図　2013. 02. 28
工事監理　設計　施工

戸塚駅西口再開発事業
公益施設整備PFI事業建設工事
空調設備
空調機器表-9
SCALE 1/—　DATE 2011 — 04 — 28
設計責任者　平岡 雅哉
設計担当者　弘本 直仁　野口 直仁　鈴木 雄介　中川 桂　杉谷 広智
QA担当者　小沢 真吾
QA部署QA担当者　武藤 敏明
一級建築士 241773　八木 佳

JOB 090536B
DWG M — 009

本図面は建物の維持管理のための参考資料です。建物の現状と図面が完全に一致していることを保証するものではありません。

No.

記号 AO-No. A I-No.	機器名称 (系統・用途) ビルマルチ	機器仕様・付属品 型式 馬力(HP) 冷媒:R-410A	冷却能力 (kW)	加熱能力 (kW)	送風量 (m3/h)	外気量 (m3/h)	全静圧 (Pa)	機外静圧 (Pa)	エアーフィルタ 型式	エアーフィルタ 捕集率 (%)	加湿器 加湿方式 加湿量 (kg/h)	サーモスタット		騒音値 dB(A)	付属品	電気仕様 電源電圧　電源容量 電源供給先(屋外機) 電源供給先(室内機)	電源種別　起動方式 制御(連動・インターロック)	操作	表示	進・調	取付・仕上 取付	防振	コンクリート基礎(建築工事) W	D	H	鉄骨架台 H	設置場所	個数	備考 選定メーカ 冷媒制御用 付属品は、 平面図参照
																							SA:,RA:チャンバー寸法						
																							耐震：水平震度 特記に準ずる。鉄骨架台は、溶融亜鉛めっき仕様。						
AO-6-5	ビルマルチ屋外機	空冷ヒートポンプビルマルチ 6.0 HP 冷暖切替型	16.0	18.0	6,000			—						57	Be1	3φ200V　※1　4.63 kW 圧縮機　3.4 kW ファンモータ　0.35 kW	一般電力　直入	—	運転 故障	— 高調1	床置	スプリング防振	平面図参照				R階 屋外機置場	1	ダイキン工業 RXYP160BAH
A I-6-5	ビルマルチ室内機 6階・選挙管理委員会倉庫	天井埋込カセット4方向吹出し 2.0 HP	5.6	6.3	960	–	–	–	F1(AFI)	50	– –	リモコン内蔵		32	Ac1 Ac2	1φ200V　※1　52 W ファンモータ　56 W ドレンアップポンプ　– W 補助電気ヒータ　– W	一般電力　直入	遠方 リモコン	運転 故障		天吊	ゴム防振	– – –	– – –	– – –		6階 選挙管理委員会倉庫	3	ダイキン工業 FXYFP56MC
AO-6-6	ビルマルチ屋外機	空冷ヒートポンプビルマルチ 12.0 HP 冷暖切替型	33.5	37.5	12,000			—						60	Be1	3φ200V　※1　10.1 kW 圧縮機　7.2 kW ファンモータ　0.75 kW	一般電力　直入	—	運転 故障	— 高調1	床置	スプリング防振	平面図参照				R階 屋外機置場	1	ダイキン工業 RXYP335BAH
A I-6-6	ビルマルチ室内機 6階・保護課・ 福祉保険課事務室	天井埋込みダクト接続 4.0 HP	11.2	12.5	1,920	–	–	100	F1(AFI)	50	–	外付サーモ		43	Ac1 Ac5	1φ200V　※1　210 W ファンモータ　350 W ドレンアップポンプ　– W 補助電気ヒータ　– W	一般電力　直入	遠方 リモコン 人感センサ	運転 故障		天吊 SA(GW　25mm内貼) RA	スプリング防振	– 1,400 1,400	– 400 400	– 350 350		6階 保護課・福祉 保険課事務室	3	ダイキン工業 FXYMP112AA
AO-7-1	ビルマルチ屋外機	空冷ヒートポンプビルマルチ 10.0 HP 冷暖切替型	28.0	31.5	11,100			—						58	Be1	3φ200V　※1　8.45 kW 圧縮機　5.9 kW ファンモータ　0.75 kW	一般電力　直入	—	運転 故障	— 高調1	床置	スプリング防振	平面図参照				R階 屋外機置場	1	ダイキン工業 RXYP280BAH
A I-7-1A	ビルマルチ室内機 7階・休憩室(女子) 休憩室(男子)	天井埋込みダクト接続 1.6 HP	4.5	5.0	960	–	–	100	F1(AFI)	50	–	リモコン内蔵		39	Ac1	1φ200V　※1　146 W ファンモータ　140 W ドレンアップポンプ　– W 補助電気ヒータ　– W	一般電力　直入	遠方 リモコン	運転 故障		天吊 SA(GW　25mm内貼) RA	スプリング防振	– 700 700	– 400 400	– 350 350		7階 休養室(女子) 休養室(男子)	2	ダイキン工業 FXYMP45AA
A I-7-1B	ビルマルチ室内機 7階・休憩室 税務課会議室	天井埋込みダクト接続 2.0 HP	5.6	6.3	960	–	–	100	F1(AFI)	50	–	リモコン内蔵		39	Ac1	1φ200V　※1　146 W ファンモータ　140 W ドレンアップポンプ　– W 補助電気ヒータ　– W	一般電力　直入	遠方 リモコン	運転 故障		天吊 SA(GW　25mm内貼) RA	スプリング防振	– 700 700	– 400 400	– 350 350		7階 休憩室 税務課会議室	2	ダイキン工業 FXYMP56AA
AO-7-2	ビルマルチ屋外機	空冷ヒートポンプビルマルチ 10.0 HP 冷暖切替型	28.0	31.5	11,000			—						58	Be1	3φ200V　※1　8.45 kW 圧縮機　5.9 kW ファンモータ　0.75 kW	一般電力　直入	—	運転 故障	— 高調1	床置	スプリング防振	平面図参照				R階 屋外機置場	1	ダイキン工業 RXYP280BAH
A I-7-2	ビルマルチ室内機 7階・課税担当・ 納税担当事務室	天井埋込みダクト接続 2.0 HP	5.6	6.3	960	–	–	100	F1(AFI)	50	–	外付サーモ		39	Ac1 Ac5	1φ200V　※1　146 W ファンモータ　140 W ドレンアップポンプ　– W 補助電気ヒータ　– W	一般電力　直入	遠方 リモコン 人感センサ	運転 故障		天吊 SA(GW　25mm内貼) RA	スプリング防振	– 700 700	– 400 400	– 350 350		7階 課税担当・納税 担当事務室	5	ダイキン工業 FXYMP56AA
AO-7-3	ビルマルチ屋外機	空冷ヒートポンプビルマルチ 14.0 HP 冷暖切替型	40.0	45.0	13,980			—						60	Be1	3φ200V　※1　12.1 kW 圧縮機　7.8 kW ファンモータ　0.7 kW	一般電力　直入	—	運転 故障	— 高調3	床置	スプリング防振	平面図参照				R階 屋外機置場	1	ダイキン工業 RXYP400BAH
A I-7-3A	ビルマルチ室内機 7階・応接コーナー	天井埋込みダクト接続 1.6 HP	4.5	5.0	960	–	–	100	F1(AFI)	50	–	リモコン内蔵		39	Ac1	1φ200V　※1　146 W ファンモータ　140 W ドレンアップポンプ　– W 補助電気ヒータ　– W	一般電力　直入	遠方 リモコン	運転 故障		天吊 SA(GW　25mm内貼) RA	スプリング防振	– 700 700	– 400 400	– 350 350		7階 応接コーナー×1 EVホール×1	1	ダイキン工業 FXYMP45AA
A I-7-3B	ビルマルチ室内機 7階・待合ロビー	天井埋込みダクト接続 3.2 HP	9.0	10.0	1,740	–	–	100	F1(AFI)	50	–	外付サーモ		43	Ac1	1φ200V　※1　184 W ファンモータ　350 W ドレンアップポンプ　– W 補助電気ヒータ　– W	一般電力　直入	遠方 リモコン	運転 故障		天吊 SA(GW　25mm内貼) RA	スプリング防振	– 1,400 1,400	– 400 400	– 350 350		7階 待合ロビー	4	ダイキン工業 FXYMP90AA
AO-7-4	ビルマルチ屋外機	空冷ヒートポンプビルマルチ 12.0 HP 冷暖切替型	33.5	37.5	12,000			—						60	Be1	3φ200V　※1　10.1 kW 圧縮機　7.2 kW ファンモータ　0.75 kW	一般電力　直入	—	運転 故障	— 高調1	床置	スプリング防振	平面図参照				R階 屋外機置場	1	ダイキン工業 RXYP335BAH
A I-7-4	ビルマルチ室内機 7階・課税担当・納税 担当事務室	天井埋込みダクト接続 4.0 HP	11.2	12.5	1,920	–	–	100	F1(AFI)	50	–	外付サーモ		43	Ac1 Ac5	1φ200V　※1　210 W ファンモータ　350 W ドレンアップポンプ　– W 補助電気ヒータ　– W	一般電力　直入	遠方 リモコン 人感センサ	運転 故障		天吊 SA(GW　25mm内貼) RA	スプリング防振	– 1,400 1,400	– 400 400	– 350 350		7階 課税担当・納税 担当事務室PE	3	ダイキン工業 FXYMP112AA
AO-8-1	ビルマルチ屋外機	空冷ヒートポンプビルマルチ 10.0 HP 冷暖切替型	28.0	31.5	11,100			—						58	Be1	3φ200V　※1　8.45 kW 圧縮機　5.9 kW ファンモータ　0.75 kW	一般電力　直入	—	運転 故障	— 高調1	床置	スプリング防振	平面図参照				R階 屋外機置場	1	ダイキン工業 RXYP280BAH
A I-8-1A	ビルマルチ室内機 8階・小会議室2・3 中会議室2・3	天井埋込みダクト接続 1.6 HP	4.5	5.0	960	–	–	100	F1(AFI)	50	–	リモコン内蔵		39	Ac1	1φ200V　※1　146 W ファンモータ　140 W ドレンアップポンプ　– W 補助電気ヒータ　– W	一般電力　直入	遠方 リモコン	運転 故障		天吊 SA(GW　25mm内貼) RA	スプリング防振	– 700 700	– 400 400	– 350 350		8階 小会議室2・3 中会議室2・3	4	ダイキン工業 FXYMP45AA
A I-8-1B	ビルマルチ室内機 8階・打合せ室2	天井埋込みダクト接続 2.5 HP	7.1	8.0	1,170	–	–	100	F1(AFI)	50	–	リモコン内蔵		42	Ac1	1φ200V　※1　134 W ファンモータ　350 W ドレンアップポンプ　– W 補助電気ヒータ　– W	一般電力　直入	遠方 リモコン	運転 故障		天吊 SA(GW　25mm内貼) RA	スプリング防振	– 1,000 1,000	– 400 400	– 350 350		8階 打合せ室2	1	ダイキン工業 FXYMP71AA
AO-8-2	ビルマルチ屋外機	空冷ヒートポンプビルマルチ 8.0 HP 冷暖切替型	22.4	25.0	10,800			—						57	Be1	3φ200V　※1　6.33 kW 圧縮機　4.5 kW ファンモータ　0.75 kW	一般電力　直入	—	運転 故障	— 高調1	床置	スプリング防振	平面図参照				R階 屋外機置場	1	ダイキン工業 RXYP224BAH

共通事項：以下のものは、共通で適用する。
1. 機器仕様：室内機
1φ100V/200V機器は、接地極付ロック式コンセントプラグ・コード付とする。

選択事項：以下のものから選択して仕様に明記する。
1. 機器仕様：室内機(エアーフィルタ)
エアーフィルタ型式
F1(AFI)　：　プレフィルタ　(重量法)
F2(NBS)　：　メインフィルタ　中性能フィルタ(比色法)

浄化方式　保守方式
濾過式　(パネル形)　定期洗浄
濾過式　(パネル形)　ユニット交換

※1は、最大消費電力を示す。

2-1. 付属品：屋外機
Be1：集中管理コントローラ、スケジュールタイマ、屋外機アダプタ
Be2：フード(防雪フード)

2-2. 付属品：室内機
Ac1：室内リモコン(タイマー付)、ドレンアップメカ
Ac2：天井組み込みパネル
Ac3：SUS製ドレンパン(漏水感知器共)
Ac4：自然蒸発式加湿器(配線改装アダプタ共)
Ac5：エアコン消し忘れ防止キット(オーケイスカイ：K-JU34W)
Ac6：BSユニット

注記：
1. 電動機：特記なきもののケーシングは　屋内：開放防滴形、屋外：全閉外扇形(屋外形)とする。
2. 特記なき動力盤工事区分は、電気工事とする。
3. 電源周波数は、50Hzとする。
4. 1φ100V/200V機器は、接地極付抜止め式コンセントとし、コンセント・プラグ・ケーブルは電気工事とする。
5. 400Vインバータ付モータは、絶縁強化モータ仕様とする。
6. 特記なきスターデルタ始動方式は、クローズド・トランジション(C)、3コンタクタータイプとする。
7. 電気関係
進相：進相コンデンサー(要)
高調1：高調波対策　(要) DCL
高調2：高調波対策　(要) ACL+DCL
高調3：高調波対策　(要) アクティブフィルタ

鹿島・東畑設計共同企業体

鹿島建設株式会社一級建築士事務所
株式会社東畑建築事務所

設備　協力会社
会社名
新菱冷熱工業株
横浜支店
担当者

竣工図　2013.02.28
工事監理　設計　施工

戸塚駅西口再開発事業
公益施設整備PFI事業建設工事
空調設備
空調機器表-10
SCALE 1/—　DATE 2011 — 04 — 28
設計責任者　平岡 雅哉
設計担当者　弘太 真一 中川 桂 / 前口 真仁 杉谷 広智 / 鈴木 雄介
QA部会者　小沢 真吾
QA部署QA担当者　武藤 敏明

一級建築士 241773
八木 佳

JOB 090536B
DWG M — 010

本図面は建物の維持管理のための参考資料です。建物の現状と図面が完全に一致していることを保証するものではありません。

No.

記号 AO-No. A I-No.	機器名称 (系統・用途) ビルマルチ	機器仕様・付属品 型式 馬力(HP) 冷媒:R-410A	冷却能力 (kW)	加熱能力 (kW)	送風量 (m3/h)	外気量 (m3/h)	全静圧 (Pa)	機外静圧 (Pa)	エアーフィルタ 型式	捕集率 (%)	加湿器 加湿方式 加湿量 (kg/h)	サーモスタット		騒音値 dB(A)	付属品	電気仕様 電源電圧　電源容量 電源供給先(屋外機) 電源供給先(室内機)	電源種別　起動方式 制御(連動・インターロック)	操作	表示	進・調	取付・仕上 取付　防振 SA:,RA:チャンバー寸法 耐震：水平震度 特記に準ずる。鉄骨架台は、溶融亜鉛めっき仕様。	コンクリート基礎(建築工事) W　D　H W　D　H	鉄骨架台 H —	設置場所	個数	備考 選定メーカ 冷媒制御用 付属品は、 平面図参照
A I-8-2A	ビルマルチ室内機 8階・体験農園コーナー 更衣室1・2 農産加工室	天井埋込ﾀﾞｸﾄ接続 1.6 HP	4.5	5.0	960	–	–	100	F1(AFI)	50	–	–		39	Ac1	1φ200V　※1　146 W ﾌｧﾝﾓｰﾀ　140 W ﾄﾞﾚﾝｱｯﾌﾟﾎﾟﾝﾌﾟ　– W 補助電気ﾋｰﾀ　– W	一般電力　直入	遠方 ﾘﾓｺﾝ	運転 故障		天吊　ｽﾌﾟﾘﾝｸﾞ防振 SA(GW　25mm内貼) RA	–　–　– 700　400　350 700　400　350		8階 体験農園コーナー 更衣室1・2 農産加工室	2	ダイキン工業 FXYMP45AA
A I-8-2B	ビルマルチ室内機 8階・南部農業委員会 会議室	天井埋込ﾀﾞｸﾄ接続 2.5 HP	7.1	8.0	1,170	–	–	100	F1(AFI)	50	–	–		42	Ac1	1φ200V　※1　134 W ﾌｧﾝﾓｰﾀ　350 W ﾄﾞﾚﾝｱｯﾌﾟﾎﾟﾝﾌﾟ　– W 補助電気ﾋｰﾀ　– W	一般電力　直入	遠方 ﾘﾓｺﾝ	運転 故障		天吊　ｽﾌﾟﾘﾝｸﾞ防振 SA(GW　25mm内貼) RA	–　–　– 1,000　400　350 1,000　400　350		8階 南部農業委員会 会議室	1	ダイキン工業 FXYMP71AA
AO-8-3	ビルマルチ屋外機	空冷ﾋｰﾄﾎﾟﾝﾌﾟﾋﾞﾙﾏﾙﾁ 10.0 HP 冷暖切替型	28.0	31.5	11,100			—						58	Be1	3φ200V　※1　8.45 kW 圧縮機　5.9 kW ﾌｧﾝﾓｰﾀ　0.75 kW	一般電力　直入	—	運転 故障	— 高調1	床置　ｽﾌﾟﾘﾝｸﾞ防振	平面図参照		R階 屋外機置場	1	ダイキン工業 RXYP280BAH
A I-8-3	ビルマルチ室内機 8階・大会議室	天井埋込ｶｾｯﾄ4方向吹出し 1.6 HP	4.5	5.0	900	–	–	–	F1(AFI)	50	–	–		31	Ac1 Ac2	1φ200V　※1　47 W ﾌｧﾝﾓｰﾀ　56 W ﾄﾞﾚﾝｱｯﾌﾟﾎﾟﾝﾌﾟ　– W 補助電気ﾋｰﾀ　– W	一般電力　直入	遠方 ﾘﾓｺﾝ	運転 故障		天吊　ｺﾞﾑ防振 – –	–　–　– –　–　– –　–　–		8階 大会議室	6	ダイキン工業 FXYFP45MC
AO-8-4	ビルマルチ屋外機	空冷ﾋｰﾄﾎﾟﾝﾌﾟﾋﾞﾙﾏﾙﾁ 10.0 HP 冷暖同時型	28.0	31.5	11,400			—						58	Be1	3φ200V　※1　8.42 kW 圧縮機　6.9 kW ﾌｧﾝﾓｰﾀ　0.70 kW	一般電力　直入	—	運転 故障	— 高調1	床置　ｽﾌﾟﾘﾝｸﾞ防振	平面図参照		R階 屋外機置場	1	ダイキン工業 REYP280AAH
A I-8-4A	ビルマルチ室内機 8階・南部農政事務所 事務室IN	天井埋込ﾀﾞｸﾄ接続 2.0 HP	5.6	6.3	960	–	–	100	F1(AFI)	50	–	–	外付ｻｰﾓ	39	Ac1 Ac5	1φ200V　※1　146 W ﾌｧﾝﾓｰﾀ　140 W ﾄﾞﾚﾝｱｯﾌﾟﾎﾟﾝﾌﾟ　– W 補助電気ﾋｰﾀ　– W	一般電力　直入	遠方 ﾘﾓｺﾝ 人感ｾﾝｻ	運転 故障		天吊　ｽﾌﾟﾘﾝｸﾞ防振 SA(GW　25mm内貼) RA	–　–　– 700　400　350 700　400　350		8階 南部農政事務所 事務室IN	2	ダイキン工業 FXYMP56AA
A I-8-4B	ビルマルチ室内機 8階・南部農政事務所 事務室PE	天井埋込ﾀﾞｸﾄ接続 2.5 HP	7.1	8.0	1,170	–	–	100	F1(AFI)	50	–	–	外付ｻｰﾓ	42	Ac1 Ac5	1φ200V　※1　134 W ﾌｧﾝﾓｰﾀ　350 W ﾄﾞﾚﾝｱｯﾌﾟﾎﾟﾝﾌﾟ　– W 補助電気ﾋｰﾀ　– W	一般電力　直入	遠方 ﾘﾓｺﾝ 人感ｾﾝｻ	運転 故障		天吊　ｽﾌﾟﾘﾝｸﾞ防振 SA(GW　25mm内貼) RA	–　–　– 1,400　400　350 1,400　400　350		8階 南部農政事務所 作業室×1 事務室PE×1	2	ダイキン工業 FXYMP71AA
AO-8-5	ビルマルチ屋外機	空冷ﾋｰﾄﾎﾟﾝﾌﾟﾋﾞﾙﾏﾙﾁ 12.0 HP 冷暖切替型	33.5	37.5	12,000			—						60	Be1	3φ200V　※1　10.0 kW 圧縮機　7.2 kW ﾌｧﾝﾓｰﾀ　0.75 kW	一般電力　直入	—	運転 故障	— 高調1	床置　ｽﾌﾟﾘﾝｸﾞ防振	平面図参照		R階 屋外機置場	1	ダイキン工業 RXYP335BAH
A I-8-5	ビルマルチ室内機 8階・市民許認可待合 8階・応接ラウンジ	天井埋込ﾀﾞｸﾄ接続 2.5 HP	7.1	8.0	1,170	–	–	100	F1(AFI)	50	–	–	外付ｻｰﾓ	42	Ac1	1φ200V　※1　134 W ﾌｧﾝﾓｰﾀ　350 W ﾄﾞﾚﾝｱｯﾌﾟﾎﾟﾝﾌﾟ　– W 補助電気ﾋｰﾀ　– W	一般電力　直入	遠方 ﾘﾓｺﾝ	運転 故障		天吊　ｽﾌﾟﾘﾝｸﾞ防振 SA(GW　25mm内貼) RA	–　–　– 1,000　400　350 1,000　400　350		8階 市民許認可待合×4 応接ラウンジ	5	ダイキン工業 FXYMP71AA
AO-9-1	ビルマルチ屋外機	空冷ﾋｰﾄﾎﾟﾝﾌﾟﾋﾞﾙﾏﾙﾁ 8.0 HP 冷暖切替型	22.4	25.0	10,800			—						57	Be1	3φ200V　※1　6.33 kW 圧縮機　4.5 kW ﾌｧﾝﾓｰﾀ　0.75 kW	一般電力　直入	—	運転 故障	— 高調1	床置　ｽﾌﾟﾘﾝｸﾞ防振	平面図参照		R階 屋外機置場	1	ダイキン工業 RXYP224BAH
A I-9-1A	ビルマルチ室内機 9階・地域振興課 区政推進課事務室	天井埋込ﾀﾞｸﾄ接続 2.5 HP	7.1	8.0	1,170	–	–	100	F1(AFI)	50	–	–	外付ｻｰﾓ	42	Ac1 Ac5	1φ200V　※1　134 W ﾌｧﾝﾓｰﾀ　350 W ﾄﾞﾚﾝｱｯﾌﾟﾎﾟﾝﾌﾟ　– W 補助電気ﾋｰﾀ　– W	一般電力　直入	遠方 ﾘﾓｺﾝ 人感ｾﾝｻ	運転 故障		天吊　ｽﾌﾟﾘﾝｸﾞ防振 SA(GW　25mm内貼) RA	–　–　– 1,000　400　350 1,000　400　350		9階 地域振興課 区政推進課事務室	3	ダイキン工業 FXYMP71AA
AO-9-2	ビルマルチ屋外機	空冷ﾋｰﾄﾎﾟﾝﾌﾟﾋﾞﾙﾏﾙﾁ 28.0 HP 冷暖同時型	80.0	90.0	25,800			—						63	Be1	3φ200V　※1　24.9 kW 圧縮機　19.5 kW ﾌｧﾝﾓｰﾀ　1.45 kW	保安電力　直入	—	運転 故障	— 高調3	床置　ｽﾌﾟﾘﾝｸﾞ防振	平面図参照		R階 屋外機置場	1	ダイキン工業 REYP800AAH
A I-9-2A	ビルマルチ室内機 9階・特別会議室	天井埋込ｶｾｯﾄ4方向吹出し 3.2 HP	9.0	10.0	1,410	–	–	–	F1(AFI)	50	–	–		38	Ac1 Ac2 Ac6	1φ200V　※1　93.0 W ﾌｧﾝﾓｰﾀ　56.0 W ﾄﾞﾚﾝｱｯﾌﾟﾎﾟﾝﾌﾟ　– W 補助電気ﾋｰﾀ　– W	保安電力　直入	遠方 ﾘﾓｺﾝ	運転 故障		天吊　ｽﾌﾟﾘﾝｸﾞ防振 – –	–　–　– –　–　– –　–　–		9階 特別会議室	3	ダイキン工業 FXYFP90MC
A I-9-2B	ビルマルチ室内機 9階・総務課事務室	天井埋込ﾀﾞｸﾄ接続 2.5 HP	7.1	8.0	1,170	–	–	100	F1(AFI)	50	–	–	外付ｻｰﾓ	42	Ac1 Ac5 Ac6	1φ200V　※1　134 W ﾌｧﾝﾓｰﾀ　350 W ﾄﾞﾚﾝｱｯﾌﾟﾎﾟﾝﾌﾟ　– W 補助電気ﾋｰﾀ　– W	保安電力　直入	遠方 ﾘﾓｺﾝ 人感ｾﾝｻ	運転 故障		天吊　ｽﾌﾟﾘﾝｸﾞ防振 SA(GW　25mm内貼) RA	–　–　– 1,000　400　350 1,000　400　350		9階 総務課事務室	4	ダイキン工業 FXYMP71AA
A I-9-2C	ビルマルチ室内機 9階・区長室	天井埋込ﾀﾞｸﾄ接続 3.2 HP	9.0	10.0	1,740	–	–	100	F1(AFI)	50	–	–		43	Ac1 Ac6	1φ200V　※1　184 W ﾌｧﾝﾓｰﾀ　350 W ﾄﾞﾚﾝｱｯﾌﾟﾎﾟﾝﾌﾟ　– W 補助電気ﾋｰﾀ　– W	保安電力　直入	遠方 ﾘﾓｺﾝ	運転 故障		天吊　ｽﾌﾟﾘﾝｸﾞ防振 SA(GW　25mm内貼) RA	–　–　– 1,400　400　350 1,400　400　350		9階 区長室	1	ダイキン工業 FXYMP90AA
A I-9-2D	ビルマルチ室内機 9階・OAコーナー	天井埋込ﾀﾞｸﾄ接続 4.0 HP	11.2	12.5	1,920	–	–	100	F1(AFI)	50	–	–		43	Ac1 Ac6	1φ200V　※1　210 W ﾌｧﾝﾓｰﾀ　350 W ﾄﾞﾚﾝｱｯﾌﾟﾎﾟﾝﾌﾟ　– W 補助電気ﾋｰﾀ　– W	保安電力　直入	遠方 ﾘﾓｺﾝ	運転 故障		天吊　ｽﾌﾟﾘﾝｸﾞ防振 SA(GW　25mm内貼) RA	–　–　– 1,400　400　350 1,400　400　350		9階 OAコーナー	1	ダイキン工業 FXYMP112AA
AO-9-3	ビルマルチ屋外機	空冷ﾋｰﾄﾎﾟﾝﾌﾟﾋﾞﾙﾏﾙﾁ 16.0 HP 冷暖切替型	45.0	50.0	13,980			—						61	Be1	3φ200V　※1　13.6 kW 圧縮機　8.9 kW ﾌｧﾝﾓｰﾀ　0.7 kW	一般電力　直入	—	運転 故障	— 高調3	床置　ｽﾌﾟﾘﾝｸﾞ防振	平面図参照		R階 屋外機置場	1	ダイキン工業 RXYP450BAH
A I-9-3A	ビルマルチ室内機 9階・応接コーナー	天井埋込ﾀﾞｸﾄ接続 1.6 HP	4.5	5.0	960	–	–	100	F1(AFI)	50	–	–		39	Ac1	1φ200V　※1　146 W ﾌｧﾝﾓｰﾀ　140 W ﾄﾞﾚﾝｱｯﾌﾟﾎﾟﾝﾌﾟ　– W 補助電気ﾋｰﾀ　– W	一般電力　直入	遠方 ﾘﾓｺﾝ	運転 故障		天吊　ｽﾌﾟﾘﾝｸﾞ防振 SA(GW　25mm内貼) RA	–　–　– 700　400　350 700　400　350		9階 応接コーナー	1	ダイキン工業 FXYMP45AA
A I-9-3B	ビルマルチ室内機 9階・待合ロビー	天井埋込ﾀﾞｸﾄ接続 3.2 HP	9.0	10.0	1,740	–	–	100	F1(AFI)	50	–	–	外付ｻｰﾓ	43	Ac1	1φ200V　※1　184 W ﾌｧﾝﾓｰﾀ　350 W ﾄﾞﾚﾝｱｯﾌﾟﾎﾟﾝﾌﾟ　– W 補助電気ﾋｰﾀ　– W	一般電力　直入	遠方 ﾘﾓｺﾝ	運転 故障		天吊　ｽﾌﾟﾘﾝｸﾞ防振 SA(GW　25mm内貼) RA	–　–　– 1,400　400　350 1,400　400　350		9階 待合ロビー	4	ダイキン工業 FXYMP90AA

共通事項：以下のものは、共通で適用する。
1. 機器仕様：室内機
1φ100V/200V機器は、接地極付ﾛｯｸ式ｺﾝｾﾝﾄﾌﾟﾗｸﾞ・ｺｰﾄﾞ付とする。

選択事項：以下のものから選択して仕様に明記する。
1. 機器仕様：室内機(ｴｱｰﾌｨﾙﾀ)
ｴｱｰﾌｨﾙﾀ型式
F1(AFI)　：　ﾌﾟﾚﾌｨﾙﾀ　(重量法)
F2(NBS)　：　ﾒｲﾝﾌｨﾙﾀ　中性能ﾌｨﾙﾀ(比色法)

※1は、最大消費電力を示す。

浄化方式		保守方式
濾過式	(ﾊﾟﾈﾙ形)	定期洗浄
濾過式	(ﾊﾟﾈﾙ形)	ユニット交換

2-1. 付属品：屋外機
Be1：集中管理ｺﾝﾄﾛｰﾗ、ｽｹｼﾞｭｰﾙﾀｲﾏ、屋外機ｱﾀﾞﾌﾟﾀ
Be2：ﾌｰﾄﾞ(防雪ﾌｰﾄﾞ)
Ac2：天井組み込みﾊﾟﾈﾙ
Ac3：SUS製ﾄﾚﾝﾊﾟﾝ(漏水感知器共)
Ac4：自然蒸発式加湿器(配線改装ｱﾀﾞﾌﾟﾀ共)
Ac5：エアコン消し忘れ防止キット(オーケイスカイ:K-JU34W)
Ac6：BSユニット

2-2. 付属品：室内機
Ac1：室内ﾘﾓｺﾝ(ﾀｲﾏｰ付)、ﾄﾞﾚﾝｱｯﾌﾟﾀ

鹿島・東畑設計共同企業体

鹿島建設株式会社一級建築士事務所
株式会社東畑建築事務所

注記：
1. 電動機：特記なきもののｹｰｼﾝｸﾞは　屋内：開放防滴形、屋外：全閉外扇形(屋外形)とする。
2. 特記なき動力盤工事区分は、電気工事とする。
3. 電源周波数は、50Hzとする。
4. 1φ100V/200V機器は、接地極付抜止め式ｺﾝｾﾝﾄとし、ｺﾝｾﾝﾄ・ﾌﾟﾗｸﾞ・ｹｰﾌﾞﾙは電気工事とする。
5. 400Vｲﾝﾊﾞｰﾀ付ﾓｰﾀは、絶縁強化ﾓｰﾀ仕様とする。
6. 特記なきｽﾀｰﾃﾞﾙﾀ始動方式は、ｸﾛｰｽﾞﾄﾞ・ﾄﾗﾝｼﾞｼｮﾝ(C)、3ｺﾝﾀｸﾀｰﾀｲﾌﾟとする。
7. 電気関係
進相：進相ｺﾝﾃﾞﾝｻｰ(要)
高調1：高調波対策　(要) DCL
高調2：高調波対策　(要) ACL+DCL
高調3：高調波対策　(要) ｱｸﾃｨﾌﾞﾌｨﾙﾀ

設備　協力会社
会社名：新菱冷熱工業㈱ 横浜支店
担当者：

竣工図　2013. 02. 28
工事監理　設計　施工
SCALE 1/–　DATE 2011 – 04 – 28
設計責任者：平岡 雅哉
設計担当者：弘本 真仁、前口 康仁、鈴木 雄介、中川 桂、杉谷 広智
QA担当者：小沢 真吾
QA部署QA担当者：武藤 敏明

戸塚駅西口再開発事業
公益施設整備PFI事業建設工事
空調設備
空調機器表-11

一級建築士 241773
八木 佳

JOB 090536B
DWG M – 011

本図面は建物の維持管理のための参考資料です。建物の現状と図面が完全に一致していることを保証するものではありません。

No.

記号	機器名称	機器仕様・付属品	冷却能力	加熱能力	送風量	外気量	全静圧	機外静圧	エアーフィルタ 型式	エアーフィルタ 捕集率	加湿器 加湿方式 加湿量	サーモスタット		騒音値	付属品	電気仕様 電源電圧 電源容量 / 電源供給先(屋外機) / 電源供給先(室内機)	電源種別 起動方式 制御(連動・インターロック)	操作	表示	進・調	取付・仕上 取付	防振	コンクリート基礎(建築工事) W	D	H	鉄骨架台 H	設置場所	個数	備考
AO-No. A I-No.	(系統・用途) ビルマルチ	型式 馬力(HP) 冷媒:R-410A	(kW)	(kW)	(m3/h)	(m3/h)	(Pa)	(Pa)	型式	(%)	加湿方式 加湿量 (kg/h)			dB(A)								W	D	H	H			選定メーカ 冷媒制御用 付属品は、 平面図参照
																					SA:,RA:チャンバー寸法 耐震:水平震度 特記に準ずる。		W	D	H	— 鉄骨架台は、溶融亜鉛めっき仕様。			
AO-9-4	ビルマルチ屋外機	空冷ヒートポンプビルマルチ 5.0 HP 冷暖切替型	14.0	16.0	—			—						54	Be1	3φ200V ※1 3.88 kW 圧縮機 2.8 kW ファンモータ 0.35 kW	一般電力 直入	—	運転 故障	— 高調3	床置	スプリング防振	平面図参照				R階 屋外機置場	1	ダイキン工業 RXYP140BAH
A I-9-4	ビルマルチ室内機 9階・防災宿直室(男子) 防災宿直室(女子)	天井埋込みダクト接続 1.6 HP	4.5	5.0	960	–	–	100	F1(AFI) F2(NBS)	50 65	リモコン内蔵	気化式 1.2		39	Ac1 Ac4	1φ200V ※1 146 W ファンモータ 140 W ドレンアップポンプ – W 補助電気ヒータ – W	一般電力 直入	遠方 リモコン	運転 故障		天吊 SA(GW 25mm内貼) RA	スプリング防振	– 700 700	– 400 400	– 350 350		9階 防災宿直室(男子) 防災宿直室(女子)	2	ダイキン工業 FXYMP45AA
AO-9-5	ビルマルチ屋外機 9階・地域振興課	空冷ヒートポンプビルマルチ 8.0 HP 冷暖切替型	22.4	25.0	10,800			—						57	Be1	3φ200V ※1 6.33 kW 圧縮機 4.5 kW ファンモータ 0.75 kW	一般電力 直入	—	運転 故障	— 高調3	床置	スプリング防振	平面図参照				R階 屋外機置場	1	ダイキン工業 RXYP224B
A I-9-5	ビルマルチ室内機 9階・地域振興課 区政推進課事務室PE	天井埋込みダクト接続 4.0 HP	11.2	12.5	1,920	–	–	100	F1(AFI)	50	外付サーモ			43	Ac1 Ac5	1φ200V ※1 210 W ファンモータ 350 W ドレンアップポンプ – W 補助電気ヒータ – W	一般電力 直入	遠方 リモコン 人感センサ	運転 故障		天吊 SA(GW 25mm内貼) RA	スプリング防振	– 1,400 1,400	– 400 400	– 350 350		9階 地域振興課 区政推進課事務室	2	ダイキン工業 FXYMP112A

以下のものから選択して仕様に明記する。 1. 機器仕様:室内機(エアーフィルタ)
エアーフィルタ型式
F1(AFI) : プレフィルタ (重量法)
F2(NBS) : メインフィルタ 中性能フィルタ(比色法)
浄化方式 保守方式
濾過式 (パネル形) 定期洗浄
濾過式 (パネル形) ユニット交換
2-1. 付属品:屋外機
Be1:集中管理コントローラ、スケジュールタイマ、屋外機アダプタ
Be2: フード(防雪フード)
2-2. 付属品:室内機
Ac1:室内リモコン(タイマー付)、ドレンアップメカ
Ac2:天井組み込みパネル
Ac3:SUS製ドレンパン(漏水感知器共)
Ac6:BSユニット

記号	機器名称	機器仕様・付属品	冷却能力				送風量	全静圧	エアーフィルタ			加湿器	騒音値	付属品	電気仕様 電源電圧 電源容量 / 電源供給先(室外機)	電源種別 起動方式 制御(連動・インターロック)	操作	表示	進・調	取付・仕上 取付	防振	コンクリート基礎(建築工事) W	D	H	鉄骨架台 H	設置場所	個数	備考
PACa-No.	(系統・用途) 空冷パッケージ型空調機	型式 馬力 (HP) (風量制御方式) 〔冷媒制御方式〕 冷媒:R-410A	加熱能力 温水コイル (kW) (列数)	入口空気 (℃DB) (℃WB)	出口空気 (℃DB) (℃WB)	温水温度 入口(℃) 出口(℃)	温水量 (L/min)	外気量 (m3/h)	機外静圧 (Pa)	型式	捕集率 (%)	圧力損失 (Pa)	加湿量 (kg/h)	dB(A)								SA:チャンバー寸法 RA:チャンバー寸法 耐震:水平震度 特記に準ずる。		W	D	H	H			選定メーカ
PACi-B3-1	B3階・運転手控室	壁掛け 1.5 HP 冷暖切替型 (重耐塩害仕様) (可変速容量制御) 〔インバータ〕	冷却 3.6 加熱 4.0	– –	– –	— –	— –	送風量 660 外気量 –	全静圧 – 機外静圧 –	F1(AFI)	50	–	–	室内機 39 屋外機 44	Be4	1φ200V ※1 1.34 kW 圧縮機(外) 0.84 kW ファンモータ(内) 27 W 加湿器(内) – W 電気ヒータ(内) – W ファンモータ(外) 60 W	一般電力 直入	遠方 リモコン	運転 故障	— 高調1	室内機 天吊 屋外機 壁掛	– ゴムパット	– 平面図参照	– –	– –	— –	(室内機) B3階運転手控室 (屋外機) B3階洗車場	1	ダイキン工業 SZZA40BBV 内(FAP40BA) 外(RZZP40BBV)
PACo-B1-1 PACi-B1-1	空冷パッケージ型空調機 B1階・第2自転車 駐車場管理室	天井カセット 3.0 HP 冷暖切替型 (可変速容量制御) 〔インバータ〕	冷却 7.1 加熱 8.0	– –	– –	— –	— –	送風量 1,440 外気量 –	全静圧 – 機外静圧 –	F1(AFI) F2(NBS)	50 65	– –	— –	室内機 36 屋外機 46	Be1 Be4	1φ200V ※1 4.00 kW 圧縮機(外) 1.62 kW ファンモータ(内) 48 W 加湿器(内) – W 電気ヒータ(内) – W ファンモータ(外) 94 W	一般電力 直入	遠方 リモコン	運転 故障	— 高調1	室内機 天吊 屋外機 床置	防振ゴム ゴムパット	– 平面図参照	– –	– –	— –	(室内機) B1階第2自転車 駐車場管理室 (屋外機) B1階第2自転車 駐車場	1 1	ダイキン工業 SZZC80BBV 内(FHCP80BB) 外(RZZP80BBV)
PACo-B1-2 PACi-B1-2	空冷パッケージ型空調機 B1階・SPC室	天井カセット 1.5 HP 冷暖切替型 (可変速容量制御) 〔インバータ〕	冷却 3.6 加熱 4.0	– –	– –	— –	— –	送風量 960 外気量 –	全静圧 – 機外静圧 –	F1(AFI)	50	–	気化式 0.7	室内機 32 屋外機 44	Be1 Be4 Be6	1φ200V ※1 1.68 kW 圧縮機(外) 0.84 kW ファンモータ(内) 48 W 加湿器(内) 12 W 電気ヒータ(内) – W ファンモータ(外) 60 W	一般電力 直入	遠方 リモコン	運転 故障	— 高調1	室内機 天吊 屋外機 床置	防振ゴム ゴムパット	– 平面図参照	– –	– –	— –	(室内機) B1階SPC室 (屋外機) B1階第2自転車 駐車場	1 1	ダイキン工業 SZZC40BBV 内(FHCP40BB) 外(RZZP40BBV)
PACo-B1-3 PACi-B1-3	空冷パッケージ型空調機 B1階・MDF室	天井カセット 1.5 HP 冷暖切替型 (可変速容量制御) 〔インバータ〕	冷却 3.6 加熱 4.0	– –	– –	— –	— –	送風量 960 外気量 –	全静圧 – 機外静圧 –	F1(AFI)	50	–	— –	室内機 32 屋外機 44	Be1 Be4	1φ200V ※1 1.68 kW 圧縮機(外) 0.84 kW ファンモータ(内) 48 W 加湿器(内) – W 電気ヒータ(内) – W ファンモータ(外) 60 W	保安電力 直入	遠方 リモコン	運転 故障	— 高調1	室内機 天吊 屋外機 床置	防振ゴム ゴムパット	– –	– –	– –	— –	(室内機) B1階MDF室 (屋外機) B1階第2自転車 駐車場	1 1	ダイキン工業 SZZC40BBV 内(FHCP40BB) 外(RZZP40BBV)
PACo-1-1 PACi-1-1	空冷パッケージ型空調機 1階・中央監視室	天井隠蔽ダクト接続 3.0 HP 冷暖切替型 (可変速容量制御) 〔インバータ〕 復電後、自動復旧対応	冷却 7.1 加熱 8.0	– –	– –	— –	— –	送風量 1080 外気量 –	全静圧 – 機外静圧 100	F1(AFI) F2(NBS)	50 65	– –	気化式 1.4	室内機 41 屋外機 46	Be1 Be6	3φ200V ※1 4.31 kW 圧縮機(外) 1.52 kW ファンモータ(内) 350 W 加湿器(内) 12 W 電気ヒータ(内) – W ファンモータ(外) 94 W	非常電源 直入	遠方 リモコン	運転 故障	— 高調1	室内機 天吊 屋外機 床置 SA(GW 50mm内貼) RA	スプリング防振 ゴムパット	– 平面図参照 1,400 1,400	– 400 400	– 350 350	— 150	(室内機) 1階中央監視室 (屋外機) 1階来庁者用 自転車駐車場	1 1	ダイキン工業 SZZM80BBT 内(FHMP80BB) 外(RZZP80BBT)
PACo-1-2 PACi-1-2	空冷パッケージ型空調機 1階・SPC全体管理員室	天井カセット 4.0 HP 冷暖切替型 (可変速容量制御) 〔インバータ〕	冷却 10.0 加熱 11.2	– –	– –	— –	— –	送風量 1,560 外気量 –	全静圧 – 機外静圧 –	F1(AFI) F2(NBS)	50 65	– –	気化式 1.8	室内機 39 屋外機 50	Be1 Be4 Be6	3φ200V ※1 4.73 kW 圧縮機(外) 1.88 kW ファンモータ(内) 50 W 加湿器(内) 12 W 電気ヒータ(内) – W ファンモータ(外) 188 W	一般電力 直入	遠方 リモコン	運転 故障	— 高調1	室内機 天吊 屋外機 床置	防振ハンガー(ゴム) ゴムパット	– –	– –	– –	— –	(室内機) 1階 SPC全体管理員室 (屋外機) 1階来庁者用 自転車駐車場	1 1	ダイキン工業 SZZG112BB 内(FHGP112AL) 外(RZZP112BB)
PACo-1-3 PACi-1-3	空冷パッケージ型空調機 1階・宿直室	壁掛け 1.5 HP 冷暖切替型 (可変速容量制御) 〔インバータ〕	冷却 3.6 加熱 4.0	– –	– –	— –	— –	送風量 660 外気量 –	全静圧 – 機外静圧 –	F1(AFI)	50	–	— –	室内機 39 屋外機 44	Be1 Be4	1φ200V ※1 1.34 kW 圧縮機(外) 0.84 kW ファンモータ(内) 27 W 加湿器(内) – W 電気ヒータ(内) – W ファンモータ(外) 60 W	一般電力 直入	遠方 リモコン	運転 故障	— 高調1	室内機 天吊 屋外機 床置	防振ハンガー(ゴム) ゴムパット	– 平面図参照	– –	– –	— –	(室内機) 1階 宿直室 (屋外機) 1階来庁者用 自転車駐車場	1 1	ダイキン工業 SZZA40BBV 内(FHCP40AL) 外(RZZP40BBV)
PACo-1-4 PACi-1-4	空冷パッケージ型空調機 1階・業務員室	天井カセット 1.5 HP 冷暖切替型 (可変速容量制御) 〔インバータ〕	冷却 3.6 加熱 4.0	– –	– –	— –	— –	送風量 720 外気量 –	全静圧 – 機外静圧 –	F1(AFI) F2(NBS)	50 65	– –	— –	室内機 34 屋外機 44	Be1 Be4	1φ200V ※1 1.42 kW 圧縮機(外) 0.84 kW ファンモータ(内) 20 W 加湿器(内) – W 電気ヒータ(内) – W ファンモータ(外) 60 W	一般電力 直入	遠方 リモコン	運転 故障	— 高調1	室内機 天吊 屋外機 床置	防振ハンガー(ゴム) ゴムパット	– 平面図参照	– –	– –	— –	(室内機) 1階 業務員室 (屋外機) 1階来庁者用 自転車駐車場	1 1	ダイキン工業 SZZC40BBV 内(FHGP40AL) 外(RZZP40BBV)
PACo-2-1 PACi-2-1	空冷パッケージ型空調機 2階・銀行	天井カセット 1.5 HP 冷暖切替型 (可変速容量制御) 〔インバータ〕	冷却 3.6 加熱 4.0	– –	– –	— –	— –	送風量 960 外気量 –	全静圧 – 機外静圧 –	F1(AFI)	50	–	— –	室内機 32 屋外機 44	Be1 Be4 Be7	1φ200V ※1 1.68 kW 圧縮機(外) 0.84 kW ファンモータ(内) 48 W 加湿器(内) – W 電気ヒータ(内) – W ファンモータ(外) 60 W	一般電力 直入	遠方 リモコン	運転 故障	— 高調1	室内機 天吊 屋外機 床置	防振ハンガー(ゴム) ゴムパット	– 平面図参照	– –	– –	— –	(室内機) 2階 銀行 (屋外機) 3階屋外機置場	1 1	ダイキン工業 SZZC40BBVG 内(FHCP40BB) 外(RZZP40BBV)

共通事項: 以下のものは、共通で適用する。
1. 機器仕様
特記なきスターデルタ始動方式は、クローズド・トランジション(C)、3コンタクタータイプとする。
2. 付属品
高効率モータ、ドレンパン(ステンレス)、マノメータ(エアーフィルタ)、エルミネータ
3. 取付・仕上
2次側電気配線・配管は、本工事

選択事項: 以下のものから選択して仕様に明記する。 ※1は、最大消費電力を示す。
1. 機器仕様(エアーフィルタ)
エアーフィルタ型式
F1(AFI) : プレフィルタ (重量法)
F2(NBS) : メインフィルタ 中性能フィルタ(比色法)
F3(AFI) : 海塩エアフィルタ(重量法)
F4 : 化学吸着エアフィルタ 対象ガス:アンモニア
浄化方式 保守方式
濾過式 (パネル形) 定期洗浄
濾過式 (パネル形) ユニット交換
濾過式 (パネル形) ユニット交換
濾過式 (パネル形) ユニット交換
2. 付属品
Be1:リモコンスイッチ(タイマー付)・スカイエア接続アダプタ Be7:風向調整板
Be2:ドレンアップメカ(水位警報付)
Be3: フード(防雪フード)
Be4: 化粧パネル
Be5: プレナムチャンバー
Be6:自然蒸発式加湿器(配線改装アダプタ共)

鹿島・東畑設計共同企業体

鹿島建設株式会社一級建築士事務所
株式会社東畑建築事務所

注記:
1. 電動機:特記なきもののケーシングは 屋内:開放防滴形、屋外:全閉外扇形(屋外形)とする。
2. 特記なき動力盤工事区分は、電気工事とする。
3. 電源周波数は、50Hzとする。
4. 1φ100V/200V機器は、接地極付抜止め式コンセントとし、コンセント・プラグ・ケーブルは電気工事とする。
5. 400Vインバータ付モータは、絶縁強化モータ仕様とする。
6. 特記なきスターデルタ始動方式は、クローズド・トランジション(C)、3コンタクタータイプとする。
7. 電気関係
進相 : 進相コンデンサー(要)
高調1: 高調波対策 (要) DCL
高調2: 高調波対策 (要) ACL+DCL
高調3: 高調波対策 (要) アクティブフィルタ

設備 協力会社
会社名 新菱冷熱工業㈱ 横浜支店
担当者

竣工図 2013. 02. 28
工事監理 設計 施工

戸塚駅西口再開発事業
公益施設整備PFI事業建設工事
空調設備
空調機器表-12
SCALE 1/— DATE 2011 — 04 — 28
設計責任者 平岡 雅哉
設計担当者 弘本 直一 前口 直仁 鈴木 雄介 中川 桂 杉谷 広智
QA担当者 小沢 真吾
QA部署QA担当者 武藤 敏明

一級建築士 241773 八木 佳

JOB 090536B
DWG M — 012

本図面は建物の維持管理のための参考資料です。建物の現状と図面が完全に一致していることを保証するものではありません。

No.

記号	機器名称	機器仕様・付属品													電気仕様						取付・仕上					設置場所	個数	備考
PACa-No.	(系統・用途)	型式	冷却能力					送風量	全静圧	ｴｱｰﾌｨﾙﾀ			加湿器	騒音値	付属品	電源電圧 電源容量	電源種別 起動方式	操作	表示	進・調	取付 防振	コンクリート基礎(建築工事) W	D	H	鉄骨架台 H			
	空冷パッケージ型空調機	馬力 (HP)	加熱能力	入口空気	出口空気	温水温度	温水量	外気量	機外静圧	型式	捕集率	圧力損失	加湿方式				制御(運転・ｲﾝﾀｰﾛｯｸ)											
		(風量制御方式)	温水ｺｲﾙ										加湿量															
		[冷媒制御方式]	(kW)	(℃DB)	(℃DB)	入口(℃)	(L/min)				(%)			dB(A)		電源供給先(室外機)					SA:ﾁｬﾝﾊﾞｰ寸法							
		冷媒:R-410A	(列数)	(℃WB)	(℃WB)	出口(℃)		(m3/h)	(Pa)			(Pa)	(kg/h)								RA:ﾁｬﾝﾊﾞｰ寸法							
																					耐震:水平震度 特記に準ずる。鉄骨架台は、溶融亜鉛めっき仕様。							
PACo-2-2	空冷パッケージ型空調機	床置	冷却					送風量	全静圧	F1(AFI)	50	–	—	室内機	Be1	3φ200V ※1 7.73 kW	保安電力 直入	遠方	運転	—	室内機					(室内機)	2	ダイキン工業
PACi-2-2	2階・サーバー室	5.0 HP 冷房専用型	12.5			—	—	1,680	–				–	51	Be7	圧縮機(外) 229 W		リモコン	故障	高調1	床置 ｽﾌﾟﾘﾝｸﾞ防振	1,000	700	200	—	2階		SZZV140BB
																ﾌｧﾝﾓｰﾀ(内) 152 W					屋外機					サーバー室		内(FVP140BA)
		(可変速容量制御)	加熱	–	–	–	–	外気量	機外静圧					屋外機		加湿器(内) – W					床置 ｽﾌﾟﾘﾝｸﾞ防振	平面図参照				(屋外機)	2	外(RZZP140BB)
		[ｲﾝﾊﾞｰﾀ]		–	–	–	–	–	–					48		電気ﾋｰﾀ(内) – W										3階屋外機置場		(予備機1台)
					–		–									ﾌｧﾝﾓｰﾀ(外) 188 W						–	–	–				
PACo-3-1	空冷パッケージ型空調機	天井隠蔽ﾀﾞｸﾄ接続	冷却					送風量	全静圧	F1(AFI)	50	–	—	室内機	Be1	3φ200V ※1 3.99 kW	一般電力 直入	遠方	運転	—	室内機					(室内機)	1	ダイキン工業
PACi-3-1	3階・子育て支援スペース	4.0 HP 冷暖切替型	10.0			—	—	1,920	–				–	43		圧縮機(外) 203 W		リモコン	故障	高調1	天吊 ｽﾌﾟﾘﾝｸﾞ防振	—	—	—	—	3階		SZYM112BB
																ﾌｧﾝﾓｰﾀ(内) 350 W					屋外機					子育て支援スペース		内(FHMP112AL)
		(可変速容量制御)	加熱					外気量	機外静圧					屋外機		加湿器(内) – W					床置 ｽﾌﾟﾘﾝｸﾞ防振	平面図参照				(屋外機)	1	外(RZYP112BB)
		[ｲﾝﾊﾞｰﾀ]		11.2	–	–	–	–	–					50		電気ﾋｰﾀ(内) – W					SA(GW 50mm内貼)	1,400	400	350		3階屋外機置場		
					–		–									ﾌｧﾝﾓｰﾀ(外) 200 W					RA	1,400	400	350				
PACo-K4-1	空冷パッケージ型空調機	天井ｶｾｯﾄ	冷却					送風量	全静圧	F1(AFI)	50	–	—	室内機	Be1	3φ200V ※1 1.68 kW	一般電力 直入	遠方	運転	—	室内機					(室内機)	1	ダイキン工業
PACi-K4-1	4階・親子室	1.5 HP 冷暖切替型	3.6			—	—	960	–				–	32	Be7	圧縮機(外) 840 W		リモコン	故障	高調1	天吊 ゴム防振	—	—	—	—	4階		SZZC40BBVG
																ﾌｧﾝﾓｰﾀ(内) 48 W					屋外機					親子室		内(FHC40BB)
		(可変速容量制御)	加熱					外気量	機外静圧					屋外機		加湿器(内) – W					床置 ｽﾌﾟﾘﾝｸﾞ防振	平面図参照				(屋外機)	1	外(RZZP40BBV)
		[ｲﾝﾊﾞｰﾀ]		4.0	–	–	–	–	–					44		電気ﾋｰﾀ(内) – W										3階屋外機置場		
					–		–									ﾌｧﾝﾓｰﾀ(外) 60 W						–	–	–				
PACo-K4-2	空冷パッケージ型空調機	天井ｶｾｯﾄ	冷却					送風量	全静圧	F1(AFI)	50	–	—	室内機	Be1	3φ200V ※1 1.68 kW	一般電力 直入	遠方	運転	—	室内機					(室内機)	1	ダイキン工業
PACi-K4-2	4階・ピアノ庫	1.5 HP 冷暖切替型	3.6			—	—	960	–				–	32	Be7	圧縮機(外) 840 W		リモコン	故障	高調1	天吊 ゴム防振	—	—	—	—	5階		SZZC40BBVG
																ﾌｧﾝﾓｰﾀ(内) 48 W					屋外機					ピアノ庫		内(FHCP40BB)
		(可変速容量制御)	加熱					外気量	機外静圧					屋外機		加湿器(内) – W					床置 ｽﾌﾟﾘﾝｸﾞ防振	平面図参照				(屋外機)	1	外(RZZP40BBV)
		[ｲﾝﾊﾞｰﾀ]		4.0	–	–	–	–	–					44		電気ﾋｰﾀ(内) – W										3階屋外機置場		
					–		–									ﾌｧﾝﾓｰﾀ(外) 60 W						–	–	–				
PACo-K5-1	空冷パッケージ型空調機	天井隠蔽ﾀﾞｸﾄ接続	冷却					送風量	全静圧	F1(AFI)	50	–	—	室内機	Be1	3φ200V ※1 8.74 W	一般電力 直入	遠方	運転	—	室内機					(室内機)	1	ダイキン工業
PACi-K5-1	5階・音響調光室	8.0 HP 冷暖切替型	20.0			—	—	3,840	–				–	48		圧縮機(外) 3.87 W		リモコン	故障	高調1	埋込 ｽﾌﾟﾘﾝｸﾞ防振	—	—	—	—	6階		SZYM224BB
																ﾌｧﾝﾓｰﾀ(内) 360 W					屋外機					ホール機械室		内(FHMP224A)
		(可変速容量制御)	加熱					外気量	機外静圧					屋外機		加湿器(内) – W					床置 ｽﾌﾟﾘﾝｸﾞ防振	平面図参照				(屋外機)	1	外(RZYP224BB)
		[ｲﾝﾊﾞｰﾀ]		22.4	–	–	–	–	–					58		電気ﾋｰﾀ(内) – W					SA(GW 54mm内貼)	1,400	400	350		8階屋外機置場		
					–		–									ﾌｧﾝﾓｰﾀ(外) 400 W					RA(GW 29mm内貼)	1,400	400	350				
PACo-5-1	空冷パッケージ型空調機	天井ｶｾｯﾄ	冷却					送風量	全静圧	F1(AFI)	50	–	—	室内機	Be1	3φ200V ※1 1.68 kW	一般電力 直入	遠方	運転	—	室内機					(室内機)	1	ダイキン工業
PACi-5-1	5階・X線室	1.5 HP 冷暖切替型	3.6			—	—	960	–				–	32		圧縮機(外) 840 W		リモコン	故障	高調1	天吊 防振ﾊﾝｶﾞｰ(ｺﾞﾑ)	—	—	—	—	5階		SZZC40BBV
																ﾌｧﾝﾓｰﾀ(内) 48 W					屋外機					X線室		内(FHCP40BB)
		(可変速容量制御)	加熱					外気量	機外静圧					屋外機		加湿器(内) – W					床置 ｺﾞﾑﾊﾟｯﾄ	平面図参照				(屋外機)	1	外(RZZP40BBV)
		[ｲﾝﾊﾞｰﾀ]		4.0	–	–	–	–	–					44		電気ﾋｰﾀ(内) – W										R階		
					–		–									ﾌｧﾝﾓｰﾀ(外) 60 W						–	–	–				
PACo-K5-2	空冷パッケージ型空調機	壁掛	冷却					送風量	全静圧	F1(AFI)	50	–	—	室内機	Be1	3φ200V ※1 4.10 kW	一般電力 直入	遠方	運転	—	室内機					(室内機)	1	ダイキン工業
PACi-K5-2	5階・音響ラック室	3.0 HP 冷暖切替型	7.1			—	—	1,080	–				–	43		圧縮機(外) 1.62 kW		リモコン	故障	高調1	壁掛	1,000	700	200	—	5階		SZZA80BBV
																ﾌｧﾝﾓｰﾀ(内) 48 W					屋外機					音響ラック室		内(FAP80BA)
		(可変速容量制御)	加熱					外気量	機外静圧					屋外機		加湿器(内) – W					床置 ｽﾌﾟﾘﾝｸﾞ防振	平面図参照				(屋外機)	1	外(RZZP80BBV)
		[ｲﾝﾊﾞｰﾀ]		8.0	–	–	–	–	–					46		電気ﾋｰﾀ(内) – W										8階屋外機置場		
					–		–									ﾌｧﾝﾓｰﾀ(外) 94 W						–	–	–				
PACo-K6-1	空冷パッケージ型空調機	天井ｶｾｯﾄ	冷却					送風量	全静圧	F1(AFI)	50	–	—	室内機	Be1	3φ200V ※1 4.79 W	一般電力 直入	遠方	運転	—	室内機					(室内機)	1	ダイキン工業
PACi-K6-1	6階・フォロービンスポット室	4.0 HP 冷暖切替型	10.0			—	—	1,560	–				–	39	Be7	圧縮機(外) 1.88 kW		リモコン	故障	高調1	天吊 ゴム防振	1,000	700	200	—	6階		SZZG112BB
																ﾌｧﾝﾓｰﾀ(内) 50 W					屋外機					フォロービンスポット室		内(FHCP112AL)
		(可変速容量制御)	加熱					外気量	機外静圧					屋外機		加湿器(内) – W					床置 ｽﾌﾟﾘﾝｸﾞ防振	平面図参照				(屋外機)	1	外(RZZP112BB)
		[ｲﾝﾊﾞｰﾀ]		11.2	–	–	–	–	–					50		電気ﾋｰﾀ(内) – W					SA(GW 50mm内貼)	–	–	–		8階屋外機置場		
					–		–									ﾌｧﾝﾓｰﾀ(外) 188 W					RA(GW 25mm内貼)	–	–	–				
PACo-7-1	空冷パッケージ型空調機	床置	冷却					送風量	全静圧	F1(AFI)	50	–	—	室内機	Be1	3φ200V ※1 13.0 kW	一般電力 直入	遠方	運転	—	室内機					(室内機)	3	ダイキン工業
PACi-7-1	7階・電気室	16.0 HP 冷暖切替型	45.0			—	—	7,200	–				–			圧縮機(外) 9.8 kW	保安電力	リモコン	故障	高調1	床置 ｽﾌﾟﾘﾝｸﾞ防振	1,000	700	200	—	7階		SZVCP450G
																ﾌｧﾝﾓｰﾀ(内) 2.2 W					屋外機					電気室		内(FVYCP450M)
		(可変速容量制御)	加熱					外気量	機外静圧					屋外機		加湿器(内) – W					床置 ｽﾌﾟﾘﾝｸﾞ防振	平面図参照				(屋外機)	3	外(RZCP450G)
		[ｲﾝﾊﾞｰﾀ]		–	–	–	–	–	–							電気ﾋｰﾀ(内) – W										R階		
					–		–									ﾌｧﾝﾓｰﾀ(外) 0.7 W						–	–	–				
PACo-K7-1	空冷パッケージ型空調機	壁掛	冷却					送風量	全静圧	F1(AFI)	50	–	—	室内機	Be1	3φ200V ※1 5.28 kW	一般電力 直入	遠方	運転	—	室内機					(室内機)	1	ダイキン工業
PACi-K7-1	7階・照明盤・機構盤室	4.0 HP 冷暖切替型	10.0			—	—	1,560	–				–	48	Be1	圧縮機(外) 1.88 kW		リモコン	故障	高調1	壁掛	—	—	—	—	7階		SZZA112BB
																ﾌｧﾝﾓｰﾀ(内) 64 W					屋外機					照明盤・機構盤室		内(FAP112BA)
		(可変速容量制御)	加熱					外気量	機外静圧					屋外機		加湿器(内) – W					床置 ｽﾌﾟﾘﾝｸﾞ防振	平面図参照				(屋外機)	1	外(RZZP112BB)
		[ｲﾝﾊﾞｰﾀ]		11.2	–	–	–	–	–					50		電気ﾋｰﾀ(内) – W						–	–	–		8階屋外機置場		
					–		–									ﾌｧﾝﾓｰﾀ(外) 188 W						–	–	–				
PACo-K7-2	空冷パッケージ型空調機	床置	冷却					送風量	全静圧	F1(AFI)	50	–	—	室内機	Be1	3φ200V ※1 6.58 kW	一般電力 直入	遠方	運転	—	室内機					(室内機)	1	ダイキン工業
PACi-K7-2	7階・シーリングスポット室	10.0 HP 冷暖切替型	25.0			—	—	4,800	–				–			圧縮機(外) 6.8 kW		リモコン	故障	高調1	床置 ｽﾌﾟﾘﾝｸﾞ防振	–	–	–	—	7階		SZVCP280G
																ﾌｧﾝﾓｰﾀ(内) 1.5 kW					屋外機					シーリングスポット室		内(FVYCP280M)
		(可変速容量制御)	加熱					外気量	機外静圧					屋外機		加湿器(内) – W					床置 ｽﾌﾟﾘﾝｸﾞ防振	平面図参照				(屋外機)	1	外(RZCP280G)
		[ｲﾝﾊﾞｰﾀ]		–	–	–	–	–	–							電気ﾋｰﾀ(内) – W						–	–	–		8階屋外機置場		
					–		–									ﾌｧﾝﾓｰﾀ(外) 750 W						–	–	–				

共通事項: 以下のものは、共通で適用する。

1. 機器仕様
特記なきｽﾀｰﾃﾞﾙﾀ始動方式は、ｸﾛｰｽﾞﾄﾞ・ﾄﾗﾝｼﾞｼｮﾝ(C)、3ｺﾝﾀｸﾀｰﾀｲﾌﾟとする。

2. 付属品
高効率ﾓｰﾀ、ﾄﾞﾚﾝﾊﾟﾝ(ステンレス)、ﾏﾉﾒｰﾀ(ｴｱｰﾌｨﾙﾀ)、ｴﾚﾐﾈｰﾀ

3. 取付・仕上
2次側電気配線・配管は、本工事

選択事項: 以下のものから選択して仕様に明記する。 ※1は、最大消費電力を示す。

1. 機器仕様(ｴｱｰﾌｨﾙﾀ)
ｴｱｰﾌｨﾙﾀ型式

	浄化方式		保守方式
F1(AFI) : ﾌﾟﾚﾌｨﾙﾀ (重量法)	濾過式	(ﾊﾟﾈﾙ形)	定期洗浄
F2(NBS) : ﾒｲﾝﾌｨﾙﾀ 中性能ﾌｨﾙﾀ(比色法)	濾過式	(ﾊﾟﾈﾙ形)	ユニット交換
F3(AFI) : 海塩ｴｱﾌｨﾙﾀ(重量法)	濾過式	(ﾊﾟﾈﾙ形)	ユニット交換
F4 : 化学吸着ｴｱﾌｨﾙﾀ 対象ｶﾞｽ:アンモニア	濾過式	(ﾊﾟﾈﾙ形)	ユニット交換

2. 付属品
Be1:ﾘﾓｺﾝｽｲｯﾁ(ﾀｲﾏｰ付)・ｽｶｲｴｱ接続ｱﾀﾞﾌﾟﾀ Be7:風向調整板
Be2:ﾄﾞﾚﾝｱｯﾌﾟﾒｶ(水位警報付)
Be3: ﾌｰﾄﾞ(防雪ﾌｰﾄﾞ)
Be4: 化粧パネル
Be5: プレナムチャンバー
Be6:自然蒸発式加湿器(配線改装ｱﾀﾞﾌﾟﾀ共)

鹿島・東畑設計共同企業体

鹿島建設株式会社一級建築士事務所
株式会社東畑建築事務所

注記:
1. 電動機:特記なきもののｹｰｼﾝｸﾞは 屋内:開放防滴形、屋外:全閉外扇形(屋外形)とする。
2. 特記なき動力盤工事区分は、電気工事とする。
3. 電源周波数は、50Hzとする。
4. 1φ100V/200V機器は、接地極付抜止め式ｺﾝｾﾝﾄとし、ｺﾝｾﾝﾄ・ﾌﾟﾗｸﾞ・ｹｰﾌﾞﾙは電気工事とする。
5. 400Vｲﾝﾊﾞｰﾀ付ﾓｰﾀは、絶縁強化ﾓｰﾀ仕様とする。
6. 特記なきｽﾀｰﾃﾞﾙﾀ始動方式は、ｸﾛｰｽﾞﾄﾞ・ﾄﾗﾝｼﾞｼｮﾝ(C)、3ｺﾝﾀｸﾀｰﾀｲﾌﾟとする。
7. 電気関係
進相 : 進相ｺﾝﾃﾞﾝｻｰ(要)
高調1: 高調波対策 (要) DCL
高調2: 高調波対策 (要) ACL+DCL
高調3: 高調波対策 (要) ｱｸﾃｨﾌﾞﾌｨﾙﾀ

設備 協力会社
会社名 **新菱冷熱工業㈱ 横浜支店**
担当者

竣工図 2013.02.28
工事監理 設計 施工

戸塚駅西口再開発事業
公益施設整備PFI事業建設工事
空調設備
空調機器表-13

SCALE 1/– DATE 2011 – 04 – 28

設計責任者	設計担当者		GA担当者	GA部署GA担当者
甲田 雅敏	染矢 真一 前口 温仁 鈴木 誠介	中川 桂 杉谷 広智	小沢 真吾	武藤 敏明

一級建築士 241773
八木 佳

JOB 090536B
DWG M – 013

本図面は建物の維持管理のための参考資料です。建物の現状と図面が完全に一致していることを保証するものではありません。

No.

記号	機器名称	機器仕様・付属品																					設置場所	個数	備考
PACa-No.	(系統・用途) 空冷パッケージ型空調機	型式 馬力 (HP) (風量制御方式) 〔冷媒制御方式〕 冷媒:R-410A	冷却能力 加熱能力 温水ｺｲﾙ (kW) (列数)	入口空気 (℃DB) (℃WB)	出口空気 (℃DB) (℃WB)	温水温度 入口(℃) 出口(℃)	温水量 (L/min)	送風量 外気量 (m3/h)	全静圧 機外静圧 (Pa)	ｴｱｰﾌｨﾙﾀ 型式	捕集率 (%)	圧力損失 (Pa)	加湿器 加湿方式 加湿量 (kg/h)	騒音値 dB(A)	付属品	電気仕様 電源電圧　電源容量 電源供給先(室外機)	電源種別　起動方式 制御(連動・ｲﾝﾀｰﾛｯｸ)	操作	表示	進・調	取付・仕上 取付　防振 SA:ﾁｬﾝﾊﾞｰ寸法 RA:ﾁｬﾝﾊﾞｰ寸法 耐震：水平震度 特記に準ずる。鉄骨架台は、溶融亜鉛めっき仕様。	ｺﾝｸﾘｰﾄ基礎(建築工事) W　D　H	鉄骨架台 H			
PACo-8-1 PACi-8-1	空冷パッケージ型空調機 8階・選挙管理委員会事務室	天井隠蔽ﾀﾞｸﾄ接続 4.0 HP 冷房専用型 (可変速容量制御) 〔ｲﾝﾊﾞｰﾀ〕	冷却 8.7 加熱 9.1	– –	– –	— –	— –	送風量 1,920 外気量 –	全静圧 – 機外静圧 100	F1(AFI)	50	– –	— –	室内機 43 屋外機 50	Be1 Be2	3φ200V　※1　4.20 kw 圧縮機(外)　1.88 kw ﾌｧﾝﾓｰﾀ(内)　350 W 加湿器(内)　– W 電気ﾋｰﾀ(内)　– W ﾌｧﾝﾓｰﾀ(外)　188 W	一般電力　直入	遠方 ﾘﾓｺﾝ	運転 故障	— 高調1	室内機 天吊　ｽﾌﾟﾘﾝｸﾞ防振 屋外機 床置　ｽﾌﾟﾘﾝｸﾞ防振 SA(GW　50mm内貼) RA(GW　25mm内貼)	–　–　–　— 平面図参照 1,400　400　350 1,400　400　350		(室内機) 8階 選挙管理委員会事務室 (屋外機) R階	1 1	ﾀﾞｲｷﾝ工業 SZZM112BB 内(FHMP112AL) 外(RZZP112BB)
PACo-9-1 PACi-9-1	空冷パッケージ型空調機 9階・特別会議室	天井隠蔽ﾀﾞｸﾄ接続 4.0 HP 冷房専用型 (可変速容量制御) 〔ｲﾝﾊﾞｰﾀ〕	冷却 4.9 加熱 5.0	– –	– –	— –	— –	送風量 960 外気量 –	全静圧 – 機外静圧 100	F1(AFI)	50	– –	— –	室内機 39 屋外機 44	Be1 Be2	3φ200V　※1　1.71 kw 圧縮機(外)　1.08 kw ﾌｧﾝﾓｰﾀ(内)　140 W 加湿器(内)　– W 電気ﾋｰﾀ(内)　– W ﾌｧﾝﾓｰﾀ(外)　60 W	一般電力　直入	遠方 ﾘﾓｺﾝ	運転 故障	— 高調1	室内機 天吊　ｽﾌﾟﾘﾝｸﾞ防振 屋外機 床置　ｺﾞﾑﾊﾟｯﾄ SA(GW　50mm内貼) RA(GW　25mm内貼)	–　–　–　— 平面図参照 1,400　400　350 1,400　400　350		(室内機) 9階 特別相談室 (屋外機) R階	1 1	ﾀﾞｲｷﾝ工業 SZZM50BBT 内(FHMP50AL) 外(RZZP50BBT)
PACo-9-2 PACi-9-2	空冷パッケージ型空調機 9階・EV機械室W	天井吊り 4.0 HP 冷房専用型 (可変速容量制御) 〔ｲﾝﾊﾞｰﾀ〕 復電後、自動復旧対応	冷却 10.0 加熱 –	– – –	– – –	— – –	— – –	送風量 1,680 外気量 –	全静圧 – 機外静圧 –	F1(AFI)	50	– –	— –	室内機 42 屋外機 50	Be1 Be2	3φ200V　※1　2.57 kw 圧縮機(外)　1.88 kw ﾌｧﾝﾓｰﾀ(内)　150 W 加湿器(内)　– W 電気ﾋｰﾀ(内)　– W ﾌｧﾝﾓｰﾀ(外)　188 W	保安電力　直入	遠方 ﾘﾓｺﾝ	運転 故障	— 高調1	室内機 天吊　ｺﾞﾑ防振 屋外機 床置　ｽﾌﾟﾘﾝｸﾞ防振	–　–　–　— 平面図参照 –　–　– –　–　–		(室内機) 9階 EV機械室W (屋外機) 8階	1 1	ﾀﾞｲｷﾝ工業 SZZH112BB 内(FHP112AL) 外(RZZP112BB)
PACo-R-1 PACi-R-1	空冷パッケージ型空調機 R階・EV機械室S	天井吊り 4.0 HP 冷房専用型 (可変速容量制御) 〔ｲﾝﾊﾞｰﾀ〕 復電後、自動復旧対応	冷却 10.0 加熱 –	– – –	– – –	— – –	— – –	送風量 1,680 外気量 –	全静圧 – 機外静圧 –	F1(AFI)	50	– –	— –	室内機 42 屋外機 50	Be1 Be2	3φ200V　※1　2.57 kw 圧縮機(外)　1.88 kw ﾌｧﾝﾓｰﾀ(内)　150 W 加湿器(内)　– W 電気ﾋｰﾀ(内)　– W ﾌｧﾝﾓｰﾀ(外)　188 W	保安電力　直入	遠方 ﾘﾓｺﾝ	運転 故障	— 高調1	室内機 天吊　ｺﾞﾑ防振 屋外機 床置　ｽﾌﾟﾘﾝｸﾞ防振	–　–　–　— 平面図参照 –　–　– –　–　–		(室内機) R階 EV機械室S (屋外機) R階	1 1	ﾀﾞｲｷﾝ工業 SZZH112BB 内(FHP112AL) 外(RZZP112BB)
PACo-R-2 PACi-R-2	空冷パッケージ型空調機 R階・EV機械室N	天井吊り 4.0 HP 冷房専用型 (可変速容量制御) 〔ｲﾝﾊﾞｰﾀ〕 復電後、自動復旧対応	冷却 10.0 加熱 –	– – –	– – –	— – –	— – –	送風量 1,680 外気量 –	全静圧 – 機外静圧 –	F1(AFI)	50	– –	— –	室内機 42 屋外機 50	Be1 Be2	3φ200V　※1　2.57 kw 圧縮機(外)　1.88 kw ﾌｧﾝﾓｰﾀ(内)　150 W 加湿器(内)　– W 電気ﾋｰﾀ(内)　– W ﾌｧﾝﾓｰﾀ(外)　188 W	保安電力　直入	遠方 ﾘﾓｺﾝ	運転 故障	— 高調1	室内機 天吊　ｺﾞﾑ防振 屋外機 床置　ｽﾌﾟﾘﾝｸﾞ防振	–　–　–　— 平面図参照 –　–　– –　–　–		(室内機) R階 EV機械室N (屋外機) R階	2 2	ﾀﾞｲｷﾝ工業 SZZH112BB 内(FHP112AL) 外(RZZP112BB)
RS-1	集中リモコン	Ve-UPコントローラー DMSインターフェイス														1φ100V　5 W	一般電力　直入				壁掛			1階 中央管理室	10	ﾀﾞｲｷﾝ工業 DCS601C1×3 DCS601A2×2 DMS504B1×5

共通事項：以下のものは、共通で適用する。

1. 機器仕様
   特記なきｽﾀｰﾃﾞﾙﾀ始動方式は、ｸﾛｰｽﾞﾄﾞ･ﾄﾗﾝｼﾞｼｮﾝ(C)、3ｺﾝﾀｸﾀｰﾀｲﾌﾟとする。
2. 付属品
   高効率ﾓｰﾀ、ﾄﾞﾚﾝﾊﾟﾝ(ｽﾃﾝﾚｽ)、ﾏﾉﾒｰﾀ(ｴｱｰﾌｨﾙﾀ)、ｴﾚﾐﾈｰﾀ
3. 取付・仕上
   2次側電気配線・配管は、本工事

選択事項：以下のものから選択して仕様に明記する。　※1は、最大消費電力を示す。

1. 機器仕様(ｴｱｰﾌｨﾙﾀ)
   ｴｱｰﾌｨﾙﾀ型式

	浄化方式	保守方式
F1(AFI)　：プレフィルタ　(重量法)	濾過式　(ﾊﾟﾈﾙ形)	定期洗浄
F2(NBS)　：ﾒｲﾝﾌｨﾙﾀ　中性能ﾌｨﾙﾀ(比色法)	濾過式　(ﾊﾟﾈﾙ形)	ユニット交換
F3(AFI)　：海塩ｴｱﾌｨﾙﾀ(重量法)	濾過式　(ﾊﾟﾈﾙ形)	ユニット交換
F4　：化学吸着ｴｱﾌｨﾙﾀ　対象ｶﾞｽ:ｱﾝﾓﾆｱ	濾過式　(ﾊﾟﾈﾙ形)	ユニット交換

2. 付属品
   Be1:ﾘﾓｺﾝｽｲｯﾁ(ﾀｲﾏｰ付)・ｽｶｲｴｱ接続ｱﾀﾞﾌﾟﾀ　Be7:風向調整板
   Be2:ﾄﾞﾚﾝｱｯﾌﾟｷｯﾄ(水位警報付)
   Be3:ﾌｰﾄﾞ(防雪ﾌｰﾄﾞ)
   Be4:化粧パネル
   Be5:プレナムチャンバー
   Be6:自然蒸発式加湿器(配線改装ｱﾀﾞﾌﾟﾀ共)

注記：
1. 電動機:特記なきもののｹｰｼﾝｸﾞは　屋内:開放防滴形、屋外:全閉外扇形(屋外形)とする。
2. 特記なき動力盤工事区分は、電気工事とする。
3. 電源周波数は、50Hzとする。
4. 1φ100V/200V機器は、接地極付抜止め式ｺﾝｾﾝﾄとし、ｺﾝｾﾝﾄ･ﾌﾟﾗｸﾞ･ｹｰﾌﾞﾙは電気工事とする。
5. 400Vｲﾝﾊﾞｰﾀ付ﾓｰﾀは、絶縁強化ﾓｰﾀ仕様とする。
6. 特記なきｽﾀｰﾃﾞﾙﾀ始動方式は、ｸﾛｰｽﾞﾄﾞ･ﾄﾗﾝｼﾞｼｮﾝ(C)、3ｺﾝﾀｸﾀｰﾀｲﾌﾟとする。
7. 電気関係
   進相：進相ｺﾝﾃﾞﾝｻｰ(要)
   高調1：高調波対策　(要) DCL
   高調2：高調波対策　(要) ACL+DCL
   高調3：高調波対策　(要) ｱｸﾃｨﾌﾞﾌｨﾙﾀ

鹿島・東畑設計共同企業体

鹿島建設株式会社一級建築士事務所
株式会社東畑建築事務所

設備　協力会社
会社名
新菱冷熱工業㈱
横浜支店
担当者

竣工図　2013. 02. 28
工事監理　設計　施工

戸塚駅西口再開発事業
公益施設整備PFI事業建設工事
空調設備
空調機器表-14
SCALE　1/—　DATE 2011 — 04 — 28
設計責任者　平岡 雅哉
設計担当者　弘本 真一　前口 敏仁　鈴木 雄介　中川 桂　杉谷 広智
GA担当者　小沢 真吾
GA部署GA担当者　武藤 敏明

一級建築士　241773
八木 佳

JOB　090536B
DWG　M — 014

本図面は建物の維持管理のための参考資料です。建物の現状と図面が完全に一致していることを保証するものではありません。

No.

FS-No.	(系統・用途) 送風機	型式 (材質)	番手・呼径 (φ、#)	風量 (m3/h)	静圧 (Pa)	騒音値 dB(A)	運転方式 風量制御方式	付属品	電源電圧　電源容量	電源種別　起動方式 制御(連動・インターロック)	操作	表示	進・調	取付 耐震：水平震度 特記に準ずる。鉄骨架台は、溶融亜鉛めっき仕様。	防振	コンクリート基礎(建築工事) W	 D	 H	鉄骨架台 H	設置場所	個数	選定メーカ(相当品)
FS-B3-1-1 FS-B3-1-2	給気用送風機 B3階駐車場給気	シロッコファン (鋼板製)	5 1/2	29,575	450	82	COセンサ		3φ200V モータ　11 kW	一般電力　スターデルタ 連動　FE-B3-1	遠方	運転 故障		床置	スプリング防振	2,200	1,000	200	–	B3階駐車場 給気ファン室	2	荏原製作所 5 1/2SRM2
FS-B3-2	給気用送風機 B3階消火ポンプ室給気	ストレートシロッコファン (鋼板製)	1 1/2	1,200	200	49	タイマ		1φ100V モータ　262 W	一般電力　直入 連動　FE-B3-2	遠方	運転 故障		天吊	ゴム防振	–	–	–	–	B3階駐車場 給気ファン室	1	三菱電機 BFS-120SC
FS-B3-3	給気用送風機 B3階受水槽室給気	ストレートシロッコファン (鋼板製)	1 1/2	1,500	180	49	タイマ		1φ100V モータ　350 W	一般電力　直入 連動　FE-B3-3	遠方	運転 故障		天吊	ゴム防振	–	–	–	–	B3階 受水槽室	1	三菱電機 BFS-150SC
FS-B3-4	給気用送風機 B3階倉庫給気	ストレートシロッコファン (鋼板製)	1 1/2	1,600	180	49	タイマ		1φ100V モータ　350 W	一般電力　直入 連動　FE-B3-4	遠方	運転 故障		天吊	ゴム防振	–	–	–	–	B3階 倉庫	1	三菱電機 BFS-150SC
FS-B3-5	給気用送風機 B3階EVホール給気	ストレートシロッコファン（消音型） (鋼板製)	1 1/2	900	137	33	—		1φ100V モータ　155 W	一般電力　直入 連動　FE-B3-5	遠方	運転 故障		天吊	ゴム防振	–	–	–	–	B3階 EVホール	1	三菱電機 BFS-90SUC
FS-B3-6	給気用送風機 B3階犬舎給気	ストレートシロッコファン (鋼板製)	1 1/4	800	98	39	タイマ		3φ200V モータ　125 W	一般電力　直入 連動　FE-B3-6	—	運転 故障		天吊	ゴム防振	–	–	–	–	B3階 犬舎	1	三菱電機 BFS-80SC
FS-B3-7	給気用送風機 B3階南部農政備品庫給気	ストレートシロッコファン (鋼板製)	1 1/4	500	110	36	タイマ		1φ100V モータ　73.5 W	一般電力　直入 連動　FE-B3-7	遠方	運転 故障		天吊	ゴム防振	–	–	–	–	B3階 南部農政備品庫	1	三菱電機 BFS-50SC
FS-B3-8	給気用送風機 B3階消毒器具庫給気	ストレートシロッコファン (鋼板製)	1 1/4	350	170	36	タイマ		1φ100V モータ　97 W	一般電力　直入 連動　FE-B3-8	—	運転 故障		天吊	ゴム防振	–	–	–	–	B3階 消毒器具庫	1	三菱電機 BFS-65SC
FS-B3-9	給気用送風機 B3階地域振興課倉庫給気	ストレートシロッコファン (鋼板製)	1 1/2	950	130	42	タイマ		1φ100V モータ　190 W	一般電力　直入 連動　FE-B3-9	遠方	運転 故障		天吊	ゴム防振	–	–	–	–	B3階 地域振興課倉庫	1	三菱電機 BFS-100SC
FS-B3-10	給気用送風機 B3階運転手用物置給気	ストレートシロッコファン（消音型） (鋼板製)	1 1/4	100	150	26	タイマ		1φ100V モータ　57 W	一般電力　直入 連動　FE-B3-10	—	運転 故障		天吊	ゴム防振	–	–	–	–	B3階 運転手物置	1	三菱電機 BFS-40SUC
FS-B3-11	給気用送風機 B3階雨水ろ過室給気	ストレートシロッコファン (鋼板製)	1 1/4	600	175	39	タイマ		1φ100V モータ　125 W	一般電力　直入 連動　FE-B3-11	遠方	運転 故障		天吊	ゴム防振	–	–	–	–	B3階 雨水ろ過室	1	三菱電機 BFS-80SC
FS-B3-12	給気用送風機 B3階運転手控室給気	ストレートシロッコファン（消音型） (鋼板製)	1	30	90	22.5			1φ100V モータ　20.5 W	一般電力　直入 連動　FE-B3-12	手元	運転 故障		天吊	ゴム防振	–	–	–	–	B3階 荷捌き	1	三菱電機 BFS-15SUC
FS-B2-1 FS-B2-2	給気用送風機 B2階駐車場給気	シロッコファン (鋼板製)	6	35,700	460	80	COセンサ		3φ200V モータ　11 kW	一般電力　スターデルタ 連動　FE-B2-1	遠方	運転 故障		床置	スプリング防振	2,200	1,000	200	–	B2階駐車場 給気ファン室	2	荏原製作所 6SRM2
FS-B2-2	給気用送風機 B2階駐車場用倉庫給気	ストレートシロッコファン (鋼板製)	1	150	50	36	タイマ		1φ100V モータ　35.5 W	一般電力　直入 連動　FE-B2-2	遠方	運転 故障		天吊	ゴム防振	–	–	–	–	B2階 駐車場	1	三菱電機 BFS-30SC
FS-B2-3	給気用送風機 B2階倉庫(1)給気	ストレートシロッコファン (鋼板製)	1 1/4	350	130	36	タイマ		1φ100V モータ　73.5 W	一般電力　直入 連動　FE-B2-3	遠方	運転 故障		天吊	ゴム防振	–	–	–	–	B2階 倉庫1	1	三菱電機 BFS-50SC
FS-B2-4	給気用送風機 B2階PCB保管庫給気	ストレートシロッコファン (鋼板製)	1 1/4	300	110	37.5	タイマ		1φ100V モータ　57 W	一般電力　直入 連動　FE-B2-4	遠方	運転 故障		天吊	ゴム防振	–	–	–	–	B2階 駐車場	1	三菱電機 BFS-40SC
FS-B2-5	給気用送風機 B2階EVホール給気	ストレートシロッコファン（消音型） (鋼板製)	1 1/2	1,050	130	36	—		1φ100V モータ　195 W	一般電力　直入 連動　FE-B2-5	遠方	運転 故障		天吊	ゴム防振	–	–	–	–	B2階 EVホール	1	三菱電機 BFS-100SUC
FS-B2-6	給気用送風機 B2階倉庫(2)給気	ストレートシロッコファン (鋼板製)	1 1/4	300	120	37.5	タイマ		1φ100V モータ　57 W	一般電力　直入 連動　FE-B2-6	遠方	運転 故障		天吊	ゴム防振	–	–	–	–	B2階 倉庫2	1	三菱電機 BFS-40SC
FS-B1-1	給気用送風機 B1階第2自転車駐車場給気	シロッコファン (鋼板製)	5	23,360	340	84.5	タイマ		3φ200V モータ　7.5 kW	一般電力　直入 連動　FE-B1-1	遠方	運転 故障		床置	スプリング防振	2,100	900	200	–	B1階駐輪場 給気ファン室	1	荏原製作所 5 SRM2
FS-B1-2	給気用送風機 B1階公用車用駐輪場給気	ストレートシロッコファン (鋼板製)	1 1/4	800	80	39	タイマ		1φ100V モータ　125 W	一般電力　直入 連動　FE-B1-2	—	運転 故障		天吊	ゴム防振	–	–	–	–	B1階 公用車用駐輪場	1	三菱電機 BFS-80SC
FS-B1-3	給気用送風機 B1階MDFサーバー室給気	ストレートシロッコファン (鋼板製)	1	50	50	28.5	タイマ		1φ100V モータ　20.5 W	保安電力　直入 連動　FE-B1-3	—	運転 故障		天吊	ゴム防振	–	–	–	–	B1階 MDFサーバー室	1	三菱電機 BFS-15SC
FS-B1-4	給気用送風機 B1階排煙ファン室給気	ストレートシロッコファン (鋼板製)	1 1/4	600	40	36	タイマ		1φ100V モータ　73.5 W	一般電力　直入 連動　FE-B1-4	—	運転 故障		天吊	ゴム防振	–	–	–	–	B1階 排煙ファン室	1	三菱電機 BFS-50SC
FS-1-1	欠番																					
FS-1-2	欠番																					
FS-1-3	給気用送風機 1階ごみ置き場	ストレートシロッコファン（消音型） (鋼板製)	1 1/2	1200	200	41	タイマ		3φ200V モータ　249 W	一般電力　直入 連動　FE-1-3	—	運転 故障		天吊	ゴム防振	–	–	–	–	1階 搬入サービスヤード	3	三菱電機 BFS-120TUC
FS-1-4	給気用送風機 1階宿直室給気	ストレートシロッコファン（消音型） (鋼板製)	1	150	39	22.5	—		1φ100V モータ　20.5 W	一般電力　直入 連動　FE-1-6	手元	運転 故障		天吊	ゴム防振	–	–	–	–	1階 廊下	1	三菱電機 BFS-15SUC
FS-1-5	給気用送風機 1階業務員給気	ストレートシロッコファン（消音型） (鋼板製)	1	30	20	22.5	—		1φ100V モータ　57 W	一般電力　直入 連動　FE-1-4	遠方 手元	運転 故障		天吊	ゴム防振	–	–	–	–	1階 業務員室	1	三菱電機 BFS-15SUC
FS-2-1	給気用送風機 2階サーバー室給気	ストレートシロッコファン (鋼板製)	1	100	10	28.5	タイマ		1φ100V モータ　20.5 W	保安電力　直入 連動　FE-2-7	—	運転 故障		天吊	ゴム防振	–	–	–	–	2階 サーバー室	1	三菱電機 BFS-15SC
FS-3-1	欠番																					
FS-3-2	給気用送風機 3階厨房給気	シロッコファン　（消音型） (鋼板製)	3	7,500	300	68	—		3φ200V モータ　2.2 kW	一般電力　直入 連動　FE-3-10	手元	運転 故障		天吊	スプリング防振 (アングルフレーム)	–	–	–	–	3階 機械室(N)	1	荏原製作所 3SRMU3
FS-3-3	給気用送風機 3階前室給気	ストレートシロッコファン（消音型） (鋼板製)	1 1/4	30	150	26	—		1φ100V モータ　57 W	一般電力　直入 連動　FE-3-12	手元	運転 故障		天吊	ゴム防振	–	–	–	–	3階 更衣室	1	三菱電機 BFS-40SUC
FS-K3-1	排気用送風機 3階ギャラリー控室排気	ストレートシロッコファン（消音型） (鋼板製)	1	30	39	22.5	—		1φ100V モータ　20.5 W	一般電力　直入 連動　FS-3-3	手元	運転 故障		天吊	ゴム防振	–	–	–	–	3階 ギャラリー控室	1	三菱電機 BFS-15SUC
FS-K3-2	給気用送風機 3階ギャラリー給気	ストレートシロッコファン（消音型） (鋼板製)	1 1/2	1,150	265	41.5	—		1φ100V モータ　368 W	一般電力　直入 連動　HET-K3-2	遠方	運転 故障		天吊	ゴム防振	–	–	–	–	3階 ギャラリー	1	三菱電機 BFS-150SUC
FS-K3-3	給気用送風機 3階ギャラリー前室給気	ストレートシロッコファン（消音型） (鋼板製)	1 1/2	400	280	36	—		1φ100V モータ　195 W	一般電力　直入 連動　HET-K3-1	遠方	運転 故障		天吊	ゴム防振	–	–	–	–	3階 ギャラリー控室	1	三菱電機 BFS-100SUC
FS-K4-1	給気用送風機 4階倉庫1給気	ストレートシロッコファン (鋼板製)	1 1/4	500	30	36	タイマ		1φ100V モータ　73.5 W	一般電力　直入 連動　FE-K4-8	—	運転 故障		天吊	ゴム防振	–	–	–	–	4階 倉庫1	1	三菱電機 BFS-50SC
FS-K5-1	給気用送風機 5階音響室調光室給気	ストレートシロッコファン（消音型） (鋼板製)	1	100	20	22.5	—		1φ100V モータ　20.5 W	一般電力　直入 連動　FE-K5-1	手元	運転 故障		天吊	ゴム防振	–	–	–	–	5階 音響室調光室	1	三菱電機 BFS-15SUC
FS-K5-2	給気用送風機 5階倉庫2給気	ストレートシロッコファン (鋼板製)	1 1/4	750	60	36	タイマ		1φ100V モータ　97 W	一般電力　直入 連動　FE-K5-7	—	運転 故障		天吊	ゴム防振	–	–	–	–	5階 倉庫2	1	三菱電機 BFS-65SC
FS-K6-1	給気用送風機 6階廊下1給気	ストレートシロッコファン (鋼板製)	1 1/2	1,050	50	42	タイマ		1φ100V モータ　190 W	一般電力　直入 連動　FE-K6-1	—	運転 故障		天吊	ゴム防振	–	–	–	–	6階 ホール機械室2	1	三菱電機 BFS-100SC

鹿島・東畑設計共同企業体

鹿島建設株式会社一級建築士事務所
株式会社東畑建築事務所

注記：
1. 電動機：特記なきもののケーシングは　屋内：開放防滴形、屋外：全閉外扇形（屋外形）とする。
2. 特記なき動力盤工事区分は、電気工事とする。
3. 電源周波数は、50Hzとする。
4. 特記なき防虫網は、SUS製とする。

共通事項：以下のものは、共通で適用する。
1. 機器仕様
400Vインバータ付モータは、絶縁強化モータ仕様とする。
特記なきスターデルタ始動方式は、クローズド・トランジション(C)、3コンタクタータイプとする。
シロッコファン・リミットロードファンのベルトは、全面カバー付（点検口共）。
1φ100V/200V機器は、接地極付ロック式コンセントプラグ・コード付とする。

選択事項：以下のものから選択して仕様に明記する。
1. 電気仕様
進相　：進相コンデンサ（要）
高調1：高調波対策（要）DCL
高調2：高調波対策（要）ACL+DCL
高調3：高調波対策（要）アクティブフィルタ

設備	協力会社
会社名	新菱冷熱工業㈱ 徳武支店
担当者	

竣工図	2013. 02. 28
工事種別	設計 / 施工

戸塚駅西口再開発事業
公益施設整備PFI事業建設工事
空調設備
空調機器表-15

SCALE 1/–　DATE 2011 – 04 – 28

設計責任者	設計担当者	GA担当者	GA部署GA担当者
平岡 雅哉	弘本 真一 野口 真仁 鈴木 雄介	中川 桂 杉谷 広智	小沢 真吾

一級建築士	241773
八木 佳	

JOB 090536B
DWG M – 015

本図面は建物の維持管理のための参考資料です。建物の現状と図面が完全に一致していることを保証するものではありません。

No.

FS-No.	(系統・用途) 送風機	型式 (材質)	番手・呼径 (φ、#)	風量 (m3/h)	静圧 (Pa)	騒音値 dB(A)	運転方式 風量制御方式	付属品	電源電圧　電源容量	電源種別　起動方式 制御(連動・インターロック)	操作	表示	進・調	取付 耐震：水平震度 特記に準ずる。鉄骨架台は、溶融亜鉛めっき仕様。	防振	コンクリート基礎(建築工事) W	 D	 H	鉄骨架台 H	設置場所	個数	選定メーカ(相当品)
FS-K6-2	給気用送風機 6階ホール機械室1給気	ミニシロッコファン (鋼板製)	1 1/2	1,700	230	42	タイマ		3φ200V モータ　750 W	一般電力　直入 連動　FE-K6-2	—	運転 故障		天吊	ゴム防振	–	–	–	–	6階 ホール機械室1	1	荏原製作所 1 1/2SRM3
FS-K7-1	給気用送風機 7階電気室給気	シロッコファン (鋼板製)	3	6,900	140	67.5	タイマ		3φ200V モータ　1.5 kW	非常電源　直入 連動　FE-K7-4	遠方	運転 故障		天吊	ｽﾌﾟﾘﾝｸﾞ防振 (ｱﾝｸﾞﾙﾌﾚｰﾑ)	–	–	–	–	7階 電気室	1	荏原製作所 3SRM3

FE-No.	(系統・用途) 送風機	型式 (材質)	番手・呼径 (φ、#)	風量 (m3/h)	静圧 (Pa)	騒音値 dB(A)	運転方式 風量制御方式	付属品	電源電圧　電源容量	電源種別　起動方式 制御(連動・インターロック)	操作	表示	進・調	取付 耐震：水平震度 特記に準ずる。鉄骨架台は、溶融亜鉛めっき仕様。	防振	コンクリート基礎(建築工事) W	 D	 H	鉄骨架台 H	設置場所	個数	選定メーカ(相当品)
FE-B3-1-1 FE-B3-1-2	排気用送風機 B3階駐車場排気	シロッコファン　両吸込型 (鋼板製)	3 1/2	32,500	240	82.5	COセンサ		3φ200V モータ　11 kW	一般電力　ｽﾀｰﾃﾞﾙﾀ 連動　FS-B3-1	遠方	運転 故障		床置	ｽﾌﾟﾘﾝｸﾞ防振	2,200	1,000	200	150	B3階駐車場 排気ファン室	2	荏原製作所 3 1/2DRM3
FE-B3-2	排気用送風機 B3階消火ポンプ室排気	ストレートシロッコファン (鋼板製)	1 1/2	1,200	200	45.5	タイマ		1φ100V モータ　262 W	一般電力　直入 連動　FS-B3-2	遠方	運転 故障		天吊	ゴム防振	–	–	–	–	B3階 消火ポンプ室	1	三菱電機 BFS-120SC
FE-B3-3	排気用送風機 B3階給水ポンプ室排気	ストレートシロッコファン (鋼板製)	1 1/2	1,200	200	45.5	タイマ		1φ100V モータ　262 W	一般電力　直入 連動　FS-B3-3	遠方	運転 故障		天吊	ゴム防振	–	–	–	–	B3階 給水ポンプ室	1	三菱電機 BFS-120SC
FE-B3-4	排気用送風機 B3階倉庫排気	ストレートシロッコファン (鋼板製)	1 1/2	1,500	180	49	タイマ		3φ200V モータ　350 W	一般電力　直入 連動　FS-B3-4	遠方	運転 故障		天吊	ゴム防振	–	–	–	–	B3階 倉庫	1	三菱電機 BFS-150SC
FE-B3-5	排気用送風機 B3階トイレ排気	ストレートシロッコファン（消音型） (鋼板製)	1 1/2	1,000	195	36	—		1φ100V モータ　195 W	一般電力　直入 連動　FS-B3-5	遠方	運転 故障		天吊	ゴム防振	–	–	–	–	B3階 トイレ女子	1	三菱電機 BFS-100SUC
FE-B3-6	排気用送風機 B3階大舎排気	シロッコファン　片吸込型 (鋼板製)	1	650	400	65	タイマ		3φ200V モータ　400 W	一般電力　直入 連動　FS-B3-6	—	運転 故障		床置	ｽﾌﾟﾘﾝｸﾞ防振	800	500	200	150	R階 屋上	1	荏原製作所 1 SRM3
FE-B3-7	排気用送風機 B3階南部農政備品庫排気	ストレートシロッコファン (鋼板製)	1 1/4	400	59	37.5	タイマ		1φ100V モータ　57 W	一般電力　直入 連動　FS-B3-7	遠方	運転 故障		天吊	ゴム防振	–	–	–	–	B3階 南部農政下足洗場	1	三菱電機 BFS-40SC
FE-B3-8	排気用送風機 B3階消毒庫排気	ストレートシロッコファン (鋼板製)	1 1/4	500	110	36	タイマ		1φ100V モータ　73.5 W	一般電力　直入 連動　FS-B3-8	—	運転 故障		天吊	ゴム防振	–	–	–	–	B3階 消毒器具庫	1	三菱電機 BFS-50SC
FE-B3-9	排気用送風機 B3階地域振興課倉庫排気	ストレートシロッコファン (鋼板製)	1 1/2	1,000	127	42	タイマ		1φ100V モータ　190 W	一般電力　直入 連動　FS-B3-9	遠方	運転 故障		天吊	ゴム防振	–	–	–	–	B3階 地域振興課倉庫	1	三菱電機 BFS-100SC
FE-B3-10	排気用送風機 B3階運転手物置排気	ストレートシロッコファン (鋼板製)	1	150	39	28.5	—		1φ100V モータ　20.5 W	一般電力　直入 連動　FS-B3-10	手元	運転 故障		天吊	ゴム防振	–	–	–	–	B3階 運転手物置	1	三菱電機 BFS-15SC
FE-B3-11	排気用送風機 B3階雨水ろ過室排気	ストレートシロッコファン (鋼板製)	1 1/4	650	118	36	タイマ		1φ100V モータ　97 W	一般電力　直入 連動　FS-B3-11	遠方	運転 故障		天吊	ゴム防振	–	–	–	–	B3階 雨水ろ過室	1	三菱電機 BFS-65SC
FE-B3-12	排気用送風機 B3階運転手控室給気	ストレートシロッコファン（消音型） (鋼板製)	1 1/4	500	110	28.5			1φ100V モータ　74.5 W	一般電力　直入 連動　FS-B3-12	手元	運転 故障		天吊	ゴム防振	–	–	–	–	B3階 荷捌	1	三菱電機 BFS-50SUC
FE-B2-1-1 FE-B2-1-2	排気用送風機 B2階駐車場排気	シロッコファン　両吸込型 (鋼板製)	4	36,250	260	80	COセンサ		3φ200V モータ　11 kW	一般電力　ｽﾀｰﾃﾞﾙﾀ 連動　FS-B2-1	遠方	運転 故障		床置	ｽﾌﾟﾘﾝｸﾞ防振	2,200	1,000	200	150	B2階駐車場 排気ファン室	2	荏原製作所 4 DRM3
FE-B2-2	排気用送風機 B2階駐車場用倉庫排気	ストレートシロッコファン (鋼板製)	1	300	39	36	タイマ		1φ100V モータ　35.5 W	一般電力　直入 連動　FS-B2-2	遠方	運転 故障		天吊	ゴム防振	–	–	–	–	B2階 駐車場倉庫	1	三菱電機 BFS-30SC
FE-B2-3	排気用送風機 B2階倉庫1排気	ストレートシロッコファン (鋼板製)	1 1/4	400	59	37.5	タイマ		1φ100V モータ　57 W	一般電力　直入 連動　FS-B2-3	遠方	運転 故障		天吊	ゴム防振	–	–	–	–	B2階 倉庫1	1	三菱電機 BFS-40SC
FE-B2-4	排気用送風機 B2階PCB保管庫排気	ストレートシロッコファン (鋼板製)	1 1/4	400	57	37.5	タイマ		1φ100V モータ　57 W	一般電力　直入 連動　FS-B2-4	遠方	運転 故障		天吊	ゴム防振	–	–	–	–	B2階 PCB保管庫	1	三菱電機 BFS-40SC
FE-B2-5	排気用送風機 B2階トイレ排気	ストレートシロッコファン（消音型） (鋼板製)	1 1/2	1,200	200	41	—		1φ100V モータ　260 W	一般電力　直入 連動　FS-B2-5	遠方	運転 故障		天吊	ゴム防振	–	–	–	–	B2階 トイレ男子	1	三菱電機 BFS120SUC
FE-B2-6	排気用送風機 B2階倉庫2排気	ストレートシロッコファン (鋼板製)	1 1/4	400	59	37.5	タイマ		1φ100V モータ　57 W	一般電力　直入 連動　FS-B2-4	遠方	運転 故障		天吊	ゴム防振	–	–	–	–	B2階 倉庫2	1	三菱電機 BFS-40SC
FE-B1-1	排気用送風機 B1階第2自転車駐車場排気	シロッコファン　両吸込型 (鋼板製)	4	25,000	120	70	タイマ		3φ200V モータ　3.7 kW	一般電力　直入 連動　FS-B1-1	遠方	運転 故障		床置	ｽﾌﾟﾘﾝｸﾞ防振	2,200	1,000	200	150	B1階 第2自転車駐車場	1	荏原製作所 4 DRM3
FE-B1-2	欠番																					
FE-B1-3	排気用送風機 B1階公用車用駐輪場排気	ストレートシロッコファン (鋼板製)	1 1/2	900	118	39.5	タイマ		1φ100V モータ　156 W	一般電力　直入 連動　FS-B1-3	遠方	運転 故障		天吊	ゴム防振	–	–	–	–	B1階 公用車用駐輪場	1	三菱電機 BFS-90SC
FE-B1-4	欠番																					
FE-B1-5	排気用送風機 オイルタンク室	中間ダクトファン耐圧防爆型 (ガルバリウム鋼板製	600φ	1,250	162	55	—	SUS製引火防止網(40メッシュ) ファンを防護区画内に設置する場合は鉄板等にて保護する。	3φ200V モータ　450 W	非常電源　直入	遠方	運転 故障		天吊	ゴム防振	–	–	–	–	B1階 オイルタンク室	1	三和式ベンチレータ MS-600T-600
FE-B1-6	排気用送風機 MDFサーバー室	ストレートシロッコファン (鋼板製)	1 1/4	400	59	37.5	タイマ		1φ100V モータ　57 W	保安電力　直入 連動　FS-B1-6	—	運転 故障		天吊	ゴム防振	–	–	–	–	B1階 MDFサーバー室	1	三菱電機 BFS-40SC
FE-B1-7	排気用送風機 排煙ファン室	ストレートシロッコファン (鋼板製)	1 1/4	650	118	36	タイマ		1φ100V モータ　97 W	一般電力　直入 連動　FS-B1-7	—	運転 故障		天吊	ゴム防振	–	–	–	–	B1階 排煙ファン室	1	三菱電機 BFS-65SC
FE-1-1	排気用送風機 1階店舗客席排気	ストレートシロッコファン (鋼板製)	1 1/2	1,200	200	45.5	—		1φ100V モータ　262 W	一般電力　直入	手元	運転 故障		天吊	ゴム防振	–	–	–	–	1階 店舗	1	三菱電機 BFS-120SC
FE-1-2	排気用送風機 1階店舗厨房排気	シロッコファン　片持型 (塩ビコーティング製)	3	7,500	750	78	—		3φ200V モータ　3.7 kW	一般電力　直入	手元	運転 故障		床置	ｽﾌﾟﾘﾝｸﾞ防振	1,400	1,100	200	150	7階 屋外機置場	1	荏原製作所 3SRMO3
FE-1-3	排気用送風機 1階ごみ置場排気	シロッコファン (鋼板製)	2	3,400	700	74	タイマ		3φ200V モータ　2.2 kW	一般電力　直入 連動　FS-1-3	—	運転 故障		床置	ｽﾌﾟﾘﾝｸﾞ防振	1,300	600	200	150	7階 屋外機置場	1	荏原製作所 2 SRM3
FE-1-4	排気用送風機 1階多目的トイレ排気	ストレートシロッコファン（消音型） (鋼板製)	1	300	39	26	—		1φ100V モータ　35.5 W	一般電力　直入 連動	遠方 手元	運転 故障		天吊	ゴム防振	–	–	–	–	1階 多目的トイレ	1	三菱電機 BFS-30SUC
FE-1-5	排気用送風機 1階客用トイレ排気	ストレートシロッコファン（消音型） (鋼板製)	1	300	39	26	—		1φ100V モータ　35.5 W	一般電力　直入	手元	運転 故障		天吊	ゴム防振	–	–	–	–	1階 客用トイレ	1	三菱電機 BFS-30SUC
FE-1-6	給気用送風機 1階宿直室排気	パイプファン	100φ	160	130	30	—		1φ100V モータ　5.5 W	一般電力　直入 連動　FS-1-4	手元	運転 故障		天吊		–	–	–	–	1階 宿直室	1	三菱電機 VD-15ZVC

鹿島・東畑設計共同企業体

鹿島建設株式会社一級建築士事務所
株式会社東畑建築事務所

注記：
1. 電動機：特記なきもののｹｰｼﾝｸﾞは　屋内：開放防滴形、屋外：全閉外扇形（屋外形）とする。
2. 特記なき動力盤工事区分は、電気工事とする。
3. 電源周波数は、50Hzとする。
4. 特記なき防虫網は、SUS製とする。

共通事項：以下のものは、共通で適用する。
1. 機器仕様
400Vｲﾝﾊﾞｰﾀ付ﾓｰﾀは、絶縁強化ﾓｰﾀ仕様とする。
特記なきｽﾀｰﾃﾞﾙﾀ始動方式は、ｸﾛｰｽﾞﾄﾞ・ﾄﾗﾝｼﾞｼｮﾝ(C)、3ｺﾝﾀｸﾀｰﾀｲﾌﾟとする。
ｼﾛｯｺﾌｧﾝ・ﾘﾐｯﾄﾛｰﾄﾞﾌｧﾝのﾍﾞﾙﾄは、全面ｶﾊﾞｰ付（点検口共）。
1φ100V/200V機器は、接地極付ﾛｯｸ式ｺﾝｾﾝﾄﾌﾟﾗｸﾞ・ｺｰﾄﾞ付とする。

選択事項：以下のものから選択して仕様に明記する。
1. 電気仕様
進相　：進相ｺﾝﾃﾞﾝｻ（要）
高調1：高調波対策（要）DCL
高調2：高調波対策（要）ACL+DCL
高調3：高調波対策（要）ｱｸﾃｨﾌﾞﾌｨﾙﾀ

設備　協力会社
会社名
新菱冷熱工業㈱
横浜支店
担当者

竣工図　2013. 02. 28
工事監理　設計　施工

戸塚駅西口再開発事業
公益施設整備PFI事業建設工事
空調設備
空調機器表-16
SCALE 1:–　DATE 2011 – 04 – 28
原計責任者　平岡 雅哉
設計担当者　弘本 直仁　釘口 直仁　鈴木 雄介　中川 桂　杉谷 広智
QA担当者　小沢 真吾
QA部署QA担当者　武藤 敏明

一級建築士 241773
八木 佳

JOB 090536B
DWG M – 016

本図面は建物の維持管理のための参考資料です。建物の現状と図面が完全に一致していることを保証するものではありません。

No.

FE-No.	(系統・用途) 送風機	型式 (材質)	番手・呼径 (φ、#)	風量 (m3/h)	静圧 (Pa)	騒音値 dB(A)	運転方式 風量制御方式	付属品	電源電圧　電源容量	電源種別　起動方式 制御(連動・インターロック)	操作	表示	進・調	取付 耐震：水平震度 特記に準ずる。鉄骨架台は、溶融亜鉛めっき仕様。	防振	コンクリート基礎(建築工事) W	 D	 H	鉄骨架台 H	設置場所	個数	選定メーカ(相当品)
FE-2-1	排気用送風機 2階分別ごみ置場排気	ストレートシロッコファン（消音型） (鋼板製)	1	300	39	26	—		1φ100V モータ　35.5 W	一般電力　直入 連動　OHU-2-2	遠方	運転 故障		天吊	ゴム防振	–	–	–	–	2階 職員専用廊下	1	三菱電機 BFS-30SUC
FE-2-2	排気用送風機 2階湯沸室排気	ストレートシロッコファン（消音型） (鋼板製)	1 1/4	400	59	26	—		1φ100V モータ　57 W	一般電力　直入	遠方 手元	運転 故障		天吊	ゴム防振	–	–	–	–	4 湯沸室S	1	三菱電機 BFS-40SUC
FE-2-3	排気用送風機 2階戸籍課書庫排気	ストレートシロッコファン（消音型） (鋼板製)	1 1/4	800	108	27	—		1φ100V モータ　125 W	一般電力　直入 連動　OHU-2-2	遠方	運転 故障		天吊	ゴム防振	–	–	–	–	2階 戸籍課書庫	1	三菱電機 BFS-80SUC
FE-2-4	排気用送風機 2階湯沸排気	ストレートシロッコファン（消音型） (鋼板製)	1	300	39	26	—		1φ100V モータ　35.5 W	一般電力　直入	遠方 手元	運転 故障		天吊	ゴム防振	–	–	–	–	2階 湯沸W	1	三菱電機 BFS-30SUC
FE-2-5	排気用送風機 2階職員用トイレ排気	ストレートシロッコファン（消音型） (鋼板製)	1 1/2	1,800	167	42.5	—		3φ200V モータ　425 W	一般電力　直入 連動　OHU-2-3	遠方	運転 故障		天吊	ゴム防振	–	–	–	–	2階 職員用トイレ女子	1	三菱電機 BFS-180TUC
FE-2-6	排気用送風機 2階来庁者用トイレ排気	ストレートシロッコファン（消音型） (鋼板製)	1 1/2	2,100	191	44.5	—		3φ200V モータ　500 W	一般電力　直入 連動　OHU-2-1	遠方	運転 故障		天吊	ゴム防振	–	–	–	–	2階 来庁者用トイレ男子	1	三菱電機 BFS-210TUC
FE-2-7	排気用送風機 2階サーバー室排気	ストレートシロッコファン (鋼板製)	1	150	39	28.5	タイマ		1φ100V モータ　28.5 W	保安電力　直入 連動　FS-2-1	—	運転 故障		天吊	ゴム防振	–	–	–	–	2階 機械室	1	三菱電機 BFS-15SC
FE-2-8	排気用送風機 2階余剰排気N（通常）	ストレートシロッコファン（消音型） (鋼板製)	1 1/2	1,800	167	42.5	—		3φ200V モータ　425 W	一般電力　直入 連動　OHU-2-1	遠方	運転 故障		天吊	ゴム防振	–	–	–	–	2階 事務室N	1	三菱電機 BFS-180TUC
FE-2-9	排気用送風機 2階余剰排気N(外気冷房用	ストレートシロッコファン（消音型） (鋼板製)	1 1/2	2,100	191	44.5	—		3φ200V モータ　500 W	一般電力　直入 連動　OHU-2-1	遠方	運転 故障		天吊	ゴム防振	–	–	–	–	2階 事務室N	1	三菱電機 BFS-210TUC
FE-2-10	排気用送風機 2階余剰排気W（通常）	ストレートシロッコファン（消音型） (鋼板製)	1 1/2	1,200	200	41	—		3φ200V モータ　249 W	一般電力　直入 連動　OHU-2-3	遠方	運転 故障		天吊	ゴム防振	–	–	–	–	2階 事務室W	1	三菱電機 BFS-120TUC
FE-2-11	排気用送風機 2階余剰排気W(外気冷房用	ストレートシロッコファン（消音型） (鋼板製)	1 1/2	1,500	180	41.5	—		3φ200V モータ　372 W	一般電力　直入 連動　OHU-2-3	遠方	運転 故障		天吊	ゴム防振	–	–	–	–	2階 事務室W	1	三菱電機 BFS-150TUC
FE-2-12	排気用送風機 2階余剰排気S（通常）	ストレートシロッコファン（消音型） (鋼板製)	1 1/2	1,800	167	42.5	—		3φ200V モータ　425 W	一般電力　直入 連動　OHU-2-2	遠方	運転 故障		天吊	ゴム防振	–	–	–	–	2階 事務室S	2	三菱電機 BFS-180TUC
FE-2-13	排気用送風機 2階余剰排気S(外気冷房用	ストレートシロッコファン（消音型） (鋼板製)	1 1/2	1,200	200	41	—		3φ200V モータ　249 W	一般電力　直入 連動　OHU-2-2	遠方	運転 故障		天吊	ゴム防振	–	–	–	–	2階 事務室S	2	三菱電機 BFS-120TUC
FE-2-14	欠番																					
FE-3-1	排気用送風機 3階防災倉庫排気	ストレートシロッコファン (鋼板製)	1	300	39	36	—		1φ100V モータ　35.5 W	一般電力　直入 連動　OHU-3-1	遠方	運転 故障		天吊	ゴム防振	–	–	–	–	3階 防災倉庫	1	三菱電機 BFS-30SC
FE-3-2	欠番																					
FE-3-3	排気用送風機 3階授乳室排気	ストレートシロッコファン（消音型） (鋼板製)	1	150	39	22.5	—		1φ100V モータ　20.5 W	一般電力　直入 連動　OHU-3-3	遠方	運転 故障		天吊	ゴム防振	–	–	–	–	3階 前室	1	三菱電機 BFS-15SUC
FE-3-4	排気用送風機 3階倉庫(3)-(5)排気	ストレートシロッコファン（消音型） (鋼板製)	1 1/4	500	110	28.5	—		1φ100V モータ　74.5 W	一般電力　直入 連動　OHU-3-2	遠方	運転 故障		天吊	ゴム防振	–	–	–	–	3階 廊下2	1	三菱電機 BFS-50SUC
FE-3-5	排気用送風機 3階倉庫(1)・(2)排気	ストレートシロッコファン（消音型） (鋼板製)	1 1/4	500	110	28.5	—		1φ100V モータ　74.5 W	一般電力　直入 連動　OHU-3-3	遠方	運転 故障		天吊	ゴム防振	–	–	–	–	3階 倉庫1	1	三菱電機 BFS-50SUC
FE-3-6	排気用送風機 3階客用トイレ（女子）排気	ストレートシロッコファン（消音型） (鋼板製)	1 1/2	1,500	180	41.5	—		3φ200V モータ　372 W	一般電力　直入 連動　OHU-3-3	遠方	運転 故障		天吊	ゴム防振	–	–	–	–	3階 天井内	1	三菱電機 BFS-150TUC
FE-3-7	排気用送風機 3階客用トイレ（男子・他）排気	ストレートシロッコファン（消音型） (鋼板製)	1 1/2	1,500	180	41.5	—		3φ200V モータ　372 W	一般電力　直入 連動　OHU-3-3	遠方	運転 故障		天吊	ゴム防振	–	–	–	–	3階 廊下2	1	三菱電機 BFS-150TUC
FE-3-8	排気用送風機 3階機械室排気	ストレートシロッコファン (鋼板製)	1	300	39	26	—		1φ100V モータ　35.5 W	一般電力　直入 連動　OHU-3-2	遠方	運転 故障		天吊	ゴム防振	–	–	–	–	3階 控室	1	三菱電機 BFS-30SUC
FE-3-9	排気用送風機 3階職員用トイレ排気	ストレートシロッコファン（消音型） (鋼板製)	1 1/4	800	108	31.5	—		3φ200V モータ　121 W	一般電力　直入 連動　OHU-3-2	遠方	運転 故障		天吊	ゴム防振	–	–	–	–	3階 区民広場	1	三菱電機 BFS-90TUC
FE-3-10	排気用送風機 3階厨房排気	シロッコファン　（片持型） (塩ビコーティング製)	3	7,500	765	78	—		3φ200V モータ　3.7 W	一般電力　直入 連動　FS-3-2	手元	運転 故障		床置	スプリング防振	1,400	600	200	150	R階 屋上	1	俣原製作所 3 SRMO3
FE-3-11	排気用送風機 3階パントリー排気	ストレートシロッコファン（消音型） (鋼板製)	1 1/4	400	59	26	—		1φ100V モータ　57 W	一般電力　直入	手元	運転 故障		天吊	ゴム防振	–	–	–	–	3階 天井内	1	三菱電機 BFS-80SUC
FE-3-12	排気用送風機 3階更衣室排気	ストレートシロッコファン（消音型） (鋼板製)	1	150	39	22.5	—		1φ100V モータ　20.5 W	一般電力　直入 FS-3-3	手元	運転 故障		天吊	ゴム防振	–	–	–	–	3階 区民広場	1	三菱電機 BFS-40SUC
FE-3-13	排気用送風機 3階余剰排気	ストレートシロッコファン（消音型） (鋼板製)	1 1/2	1,500	180	41.5	—		3φ200V モータ　372 W	一般電力　直入 連動　OHU-3-3	遠方	運転 故障		天吊	ゴム防振	–	–	–	–	3階 天井内	1	三菱電機 BFS-150TUC
FE-3-13	排気用送風機 3階余剰排気	ストレートシロッコファン（消音型） (鋼板製)	1 1/2	1,800	167	42.5	—		3φ200V モータ　372 W	一般電力　直入 連動　OHU-3-3	遠方	運転 故障		天吊	ゴム防振	–	–	–	–	3階 天井内	2	三菱電機 BFS-180TUC
FE-K3-1	排気用送風機 3階ｷｬﾗﾘｰ控室排気	ストレートシロッコファン（消音型） (鋼板製)	1	30	39	22.5	—		1φ100V モータ　20.5 W	一般電力　直入 連動　FS-3-3	手元	運転 故障		天吊	ゴム防振	–	–	–	–	3階 ｷｬﾗﾘｰ控室	1	三菱電機 BFS-15SUC
FE-K3-2	排気用送風機 3階ｷｬﾗﾘｰ倉庫排気	ストレートシロッコファン（消音型） (鋼板製)	1	300	39	26	—		1φ100V モータ　35.5 W	一般電力　直入	遠方 手元	運転 故障		天吊	ゴム防振	–	–	–	–	3階 ｷｬﾗﾘｰ倉庫	1	三菱電機 BFS-30SUC
FE-K4-1	排気用送風機 4階授乳室排気	ストレートシロッコファン（消音型） (鋼板製)	1	150	39	22.5	—		1φ100V モータ　20.5 W	一般電力　直入 連動　OHU-4-2	遠方	運転 故障		天吊	ゴム防振	–	–	–	–	4階 客用トイレ女子	1	三菱電機 BFS-15SUC
FE-K4-2	排気用送風機 4階客用トイレ（男子）他排気	ストレートシロッコファン（消音型） (鋼板製)	1 1/2	1,500	180	41.5	—		3φ200V モータ　372 W	一般電力　直入 連動　OHU-4-2	遠方	運転 故障		天吊	ゴム防振	–	–	–	–	4階 客用トイレ男子	1	三菱電機 BFS-150TUC
FE-K4-3	排気用送風機 4階客用トイレ女子排気	ストレートシロッコファン（消音型） (鋼板製)	1 1/2	1,500	180	41.5	—		3φ200V モータ　372 W	一般電力　直入 連動　OHU-4-2	遠方	運転 故障		天吊	ゴム防振	–	–	–	–	4階 客用トイレ女子	1	三菱電機 BFS-150TUC
FE-K4-4	排気用送風機 4階パントリー排気	ストレートシロッコファン（消音型） (鋼板製)	1 1/4	800	108	27	—		1φ100V モータ　125 W	一般電力　直入	遠方 手元	運転 故障		天吊	ゴム防振	–	–	–	–	4階 ホワイエ	1	三菱電機 BFS-80SUC
FE-K4-5	排気用送風機 4階倉庫4排気	ストレートシロッコファン（消音型） (鋼板製)	1 1/4	400	59	26	—		1φ100V モータ　57 W	一般電力　直入 連動　OHU-4-2	遠方	運転 故障		天吊	ゴム防振	–	–	–	–	4階 倉庫4	1	三菱電機 BFS-40SUC
FE-K4-6	排気用送風機 4階楽屋排気	ストレートシロッコファン（消音型） (鋼板製)	1 1/2	1,200	200	41	—		3φ200V モータ　249 W	一般電力　直入 連動　OHU-4-2	遠方	運転 故障		天吊	ゴム防振	–	–	–	–	4階 天井内	2	三菱電機 BFS-120TUC
FE-K4-7	排気用送風機 4階給湯室排気	ストレートシロッコファン（消音型） (鋼板製)	1 1/4	400	59	26	—		1φ100V モータ　57 W	一般電力　直入	遠方 手元	運転 故障		天吊	ゴム防振	–	–	–	–	4階 事務室S	1	三菱電機 BFS-40SUC
FE-K4-8	排気用送風機 4階倉庫1排気	ストレートシロッコファン（消音型） (鋼板製)	1 1/4	650	118	28	タイマ		1φ100V モータ　96 W	一般電力　直入 連動　FS-K4-1	—	運転 故障		天吊	ゴム防振	–	–	–	–	4階 倉庫1	1	三菱電機 BFS-65SUC
FE-K4-9	排気用送風機 4階ﾊｰﾄﾞﾙ倉庫排気	ストレートシロッコファン（消音型） (鋼板製)	1 1/4	500	110	28.5	—		1φ100V モータ　74.5 W	一般電力　直入 連動　OHU-4-1	遠方	運転 故障		天吊	ゴム防振	–	–	–	–	4階 倉庫5	1	三菱電機 BFS-50SUC
FE-K4-10	排気用送風機 4階創作室倉庫排気	ストレートシロッコファン（消音型） (鋼板製)	1	300	39	26	—		1φ100V モータ　35.5 W	一般電力　直入 連動　OHU-4-1	—	運転 故障		天吊	ゴム防振	–	–	–	–	4階 創作室倉庫	1	三菱電機 BFS-30SUC
FE-K4-11	排気用送風機 4階出演者トイレ排気	ストレートシロッコファン（消音型） (鋼板製)	1 1/2	1,500	180	41.5	—		3φ200V モータ　372 W	一般電力　直入 連動　OHU-4-2	遠方	運転 故障		天吊	ゴム防振	–	–	–	–	4階 楽屋トイレ女子	1	三菱電機 BFS-150TUC
FE-K4-12	排気用送風機 4階練習室倉庫排気	ストレートシロッコファン（消音型） (鋼板製)	1 1/4	500	110	28.5	—		1φ100V モータ　74.5 W	一般電力　直入 連動　OHU-4-1	遠方	運転 故障		天吊	ゴム防振	–	–	–	–	4階 ロビー	1	三菱電機 BFS-50SUC
FE-K4-13	排気用送風機 4階客用トイレ排気	ストレートシロッコファン（消音型） (鋼板製)	1 1/2	1,500	180	41.5	—		3φ200V モータ　372 W	一般電力　直入 連動　OHU-4-1	遠方	運転 故障		天吊	ゴム防振	–	–	–	–	4階 客用トイレ男子	1	三菱電機 BFS-150TUC

鹿島・東畑設計共同企業体

鹿島建設株式会社一級建築士事務所
株式会社東畑建築事務所

注記：
1. 電動機：特記なきもののｹｰｼﾝｸﾞは　屋内：開放防滴形、屋外：全閉外扇形（屋外形）とする。
2. 特記なき動力盤工事区分は、電気工事とする。
3. 電源周波数は、50Hzとする。
4. 特記なき防虫網は、SUS製とする。

共通事項：以下のものは、共通で適用する。
1. 機器仕様
400Vｲﾝﾊﾞｰﾀ付ﾓｰﾀは、絶縁強化ﾓｰﾀ仕様とする。
特記なきｽﾀｰﾃﾞﾙﾀ始動方式は、ｸﾛｰｽﾞﾄﾞ･ﾄﾗﾝｼﾞｼｮﾝ(C)、3ｺﾝﾀｸﾀｰﾀｲﾌﾟとする。
ｼﾛｯｺﾌｧﾝ・ﾘﾐｯﾄﾛｰﾄﾞﾌｧﾝのﾍﾞﾙﾄは、全面ｶﾊﾞｰ付（点検口共）。
1φ100V/200V機器は、接地極付ﾛｯｸ式ｺﾝｾﾝﾄﾌﾟﾗｸﾞ･ｺｰﾄﾞ付とする。

選択事項：以下のものから選択して仕様に明記する。
1. 電気仕様
進相　：進相ｺﾝﾃﾞﾝｻ（要）
高調1：高調波対策（要）DCL
高調2：高調波対策（要）ACL+DCL
高調3：高調波対策（要）ｱｸﾃｨﾌﾞﾌｨﾙﾀ

設備　協力会社
会社名　新菱冷熱工業㈱ 横浜支店
担当者

竣工図　2013. 02. 28
工事監理　設計　施工

戸塚駅西口再開発事業
公益施設整備PFI事業建設工事
空調設備
空調機器表-17

SCALE　1/ –　　DATE　2011 — 04 — 28

設計責任者　平田 雅哉
設計担当者　亀本 直一　前川 康仁　鈴木 雄介　中川 桂　杉谷 広望
QA担当者　小沢 真吾
QA部署QA担当者　武藤 敏明

一級建築士　241773　八木 佳

JOB　090536B
DWG　M — 017

本図面は建物の維持管理のための参考資料です。建物の現状と図面が完全に一致していることを保証するものではありません。

No.

FE-No.	(系統・用途) 送風機	型式 (材質)	番手・呼径 (φ、#)	風量 (m3/h)	静圧 (Pa)	騒音値 dB(A)	運転方式 風量制御方式	付属品	電源電圧　電源容量	電源種別　起動方式 制御(連動・インターロック)	操作	表示	進・調	取付 耐震：水平震度 特記に準ずる。鉄骨架台は、溶融亜鉛めっき仕様。	防振	コンクリート基礎(建築工事) W	 D	 H	鉄骨架台 H	設置場所	個数	選定メーカ(相当品)
FE-K4-14	排気用送風機 4階シャワー室排気	天井扇 (鋼板製)	100φ	160	130	30	—		1φ100V モータ　5.5 W	一般電力　直入	遠方 手元	運転 故障		天吊	ゴム防振	–	–	–	–	4階 シャワー室	1	三菱電機 VD-15ZVC2
FE-K4-16	排気用送風機 4階倉庫排気	ストレートシロッコファン（消音型） (鋼板製)	1	150	39	22.5	—		1φ100V モータ　20.5 W	一般電力　直入	手元	運転 故障		天吊	ゴム防振	–	–	–	–	4階 ホワイエ	2	三菱電機 BFS-15SUC
FE-5-1	排気用送風機 5階授乳室排気	ストレートシロッコファン（消音型） (鋼板製)	1	150	39	22.5	—		1φ100V モータ　20.5 W	一般電力　直入 連動　OHU-5-1	遠方	運転 故障		天吊	ゴム防振	–	–	–	–	5階 授乳室	1	三菱電機 BFS-15SUC
FE-5-2	排気用送風機 5階栄養相談室排気	レンジフードファン　（消音型） (鋼板製)	150	400	100	38.5	—		1φ100V モータ　72 W	一般電力　直入	遠方 手元	運転 故障		壁掛	–	–	–	–	–	5階 栄養相談室	3	三菱電機 V-603K7-BL
FE-5-3	排気用送風機 5階予防接種室倉庫排気	ストレートシロッコファン（消音型） (鋼板製)	1 1/4	400	59	26	—		1φ100V モータ　57 W	一般電力　直入 連動　OHU-5-2	遠方	運転 故障		天吊	ゴム防振	–	–	–	–	5階 予防接種室倉庫	1	三菱電機 BFS-40SUC
FE-5-4	排気用送風機 5階来庁者用便所排気	ストレートシロッコファン（消音型） (鋼板製)	1 1/2	1,500	180	41.5	—		1φ100V モータ　368 W	一般電力　直入 連動　OHU-5-2	遠方	運転 故障		天吊	ゴム防振	–	–	–	–	5階 天井内	1	三菱電機 BFS-150SUC
FE-5-5	欠番																					
FE-5-6	欠番																					
FE-5-7	排気用送風機 5階試験検査室倉庫排気	ストレートシロッコファン（消音型） (鋼板製)	1	150	39	22.5	—		1φ100V モータ　20.5 W	一般電力　直入 連動　OHU-5-2	遠方	運転 故障		天吊	ゴム防振	–	–	–	–	5階 廃棄物保管庫	1	三菱電機 BFS-15SUC
FE-5-8	排気用送風機 5階洗濯場排気	ストレートシロッコファン（消音型） (鋼板製)	1	300	39	26	—		1φ100V モータ　35.5 W	一般電力　直入 連動　OHU-5-2	遠方	運転 故障		天吊	ゴム防振	–	–	–	–	5階 職員用廊下2	1	三菱電機 BFS-30SUC
FE-5-9	排気用送風機 5階ごみ置場湯沸室排気	ストレートシロッコファン（消音型） (鋼板製)	1 1/4	400	59	26	—		1φ100V モータ　57 W	一般電力　直入 連動　OHU-5-2	遠方	運転 故障		天吊	ゴム防振	–	–	–	–	5階 職員用廊下2	1	三菱電機 BFS-40SUC
FE-5-10	排気用送風機 5階来庁者用トイレ排気	ストレートシロッコファン（消音型） (鋼板製)	1 1/2	1,800	167	42.5	—		3φ200V モータ　425	一般電力　直入 連動　OHU-5-1	遠方	運転 故障		天吊	ゴム防振	–	–	–	–	5階 来庁者用トイレ男子	1	三菱電機 BFS-180TUC
FE-5-11	排気用送風機 5階防災倉庫排気	ストレートシロッコファン（消音型） (鋼板製)	1 1/2	1,500	180	41.5	—		1φ100V モータ　368 W	一般電力　直入 連動　OHU-5-1	遠方	運転 故障		天吊	ゴム防振	–	–	–	–	5階 防災倉庫	1	三菱電機 BFS-150SUC
FE-5-12	排気用送風機 5階余剰排気　（通常）	ストレートシロッコファン（消音型） (鋼板製)	1 1/2	1,200	200	41	—		3φ200V モータ　249 W	一般電力　直入 連動　OHU-5-2	遠方	運転 故障		天吊	ゴム防振	–	–	–	–	5階 天井内	1	三菱電機 BFS-120TUC
FE-5-13-1 FE-5-13-2	排気用送風機 5階余剰排気（外気冷房用）	ストレートシロッコファン（消音型） (鋼板製)	1 1/2	1,200	200	41	—		3φ200V モータ　249 W	一般電力　直入 連動　OHU-5-1	遠方	運転 故障		天吊	ゴム防振	–	–	–	–	5階 前室	2	三菱電機 BFS-120TUC
FE-5-14	排気用送風機 5階余剰排気（外気冷房用）	ストレートシロッコファン（消音型） (鋼板製)	1 1/2	1,200	200	41	—		3φ200V モータ　249 W	一般電力　直入 連動　OHU-5-2	遠方	運転 故障		天吊	ゴム防振	–	–	–	–	5階 天井内	1	三菱電機 BFS-120TUC
FE-K5-1	排気用送風機 5階音響室調光室排気	ストレートシロッコファン（消音型） (鋼板製)	1	150	39	22.5	—		1φ100V モータ　20.5 W	一般電力　直入 連動　FS-K5-1	手元	運転 故障		天吊	ゴム防振	–	–	–	–	5階 ホワイエ	1	三菱電機 BFS-15SUC
FE-K5-2	排気用送風機 5階客用トイレ排気	ストレートシロッコファン（消音型） (鋼板製)	1 1/2	1,100	157	31	—		3φ200V モータ　170 W	一般電力　直入 連動　OHU-4-2	遠方	運転 故障		天吊	ゴム防振	–	–	–	–	5階 客用トイレ男子	1	三菱電機 BFS-100TUC
FE-K5-3	排気用送風機 5階客用トイレ女子排気	ストレートシロッコファン（消音型） (鋼板製)	1 1/2	1,200	200	41	—		3φ200V モータ　249 W	一般電力　直入 連動　OHU-4-2	遠方	運転 故障		天吊	ゴム防振	–	–	–	–	5階 客用トイレ女子	1	三菱電機 BFS-120TUC
FE-K5-4	排気用送風機 5階音響ラック室排気	ストレートシロッコファン（消音型） (鋼板製)	1	150	39	22.5	—		1φ100V モータ　20.5 W	一般電力　直入 連動　OHU-4-2	遠方	運転 故障		天吊	ゴム防振	–	–	–	–	5階 音響ラック室	1	三菱電機 BFS-15SUC
FE-K5-5	排気用送風機 5階ホワイエ（熱溜り）排気	ストレートシロッコファン（消音型） (鋼板製)	1 1/4	500	110	28.5	—		1φ100V モータ　74.5 W	一般電力　直入 連動　OHU-4-2	遠方	運転 故障		天吊	ゴム防振	–	–	–	–	5階 吹抜(天井部)	1	三菱電機 BFS-50SUC
FE-K5-6	排気用送風機 5階倉庫3排気	ストレートシロッコファン（消音型） (鋼板製)	1 1/4	400	59	26	—		1φ100V モータ　57 W	一般電力　直入 連動　OHU-4-2	遠方	運転 故障		天吊	ゴム防振	–	–	–	–	5階 倉庫3	1	三菱電機 BFS-40SUC
FE-K5-7	排気用送風機 5階倉庫2排気	ストレートシロッコファン (鋼板製)	1 1/2	900	118	39.5	タイマ		1φ100V モータ　156 W	一般電力　直入 連動　FS-K5-2	—	運転 故障		天吊	ゴム防振	–	–	–	–	5階 倉庫2	1	三菱電機 BFS-90SC
FE-K5-8	排気用送風機 5階更衣室排気	ストレートシロッコファン (鋼板製)	1	150	39	28.5	—		1φ100V モータ　20.5 W	一般電力　直入 連動　OHU-4-2	遠方	運転 故障		天吊	ゴム防振	–	–	–	–	5階 更衣室	1	三菱電機 BFS-15SC
FE-6-1	排気用送風機 6階第2書庫排気	ストレートシロッコファン（消音型） (鋼板製)	1 1/4	650	118	28	—		1φ100V モータ　96 W	一般電力　直入 連動　OHU-6-1	遠方	運転 故障		天吊	ゴム防振	–	–	–	–	6階 天井内	1	三菱電機 BFS-65SUC
FE-6-2	排気用送風機 6階第1書庫排気	ストレートシロッコファン（消音型） (鋼板製)	1 1/2	1,200	200	41	タイマ		3φ200V モータ　249 W	一般電力　直入 連動　OHU-6-1	遠方	運転 故障		天吊	ゴム防振	–	–	–	–	6階 第1書庫	1	三菱電機 BFS-120TUC
FE-6-3	排気用送風機 6階職員トイレ（男）（女）排気	ストレートシロッコファン（消音型） (鋼板製)	1 1/2	650	118	28	—		1φ100V モータ　96 W	一般電力　直入 連動　OHU-6-2	遠方	運転 故障		天吊	ゴム防振	–	–	–	–	6階 職員用廊下1	1	三菱電機 BFS-65SUC
FE-6-4	欠番																					
FE-6-5	排気用送風機 6階選挙管理委員会倉庫排	ストレートシロッコファン（消音型） (鋼板製)	1 1/2	1,500	180	41.5	タイマ		3φ200V モータ　372 W	一般電力　直入 連動　OHU-6-2	遠方	運転 故障		天吊	ゴム防振	–	–	–	–	6階 選挙管理委員会倉庫	1	三菱電機 BFS-150TUC
FE-6-6	排気用送風機 6階湯沸室排気	ストレートシロッコファン（消音型） (鋼板製)	1 1/4	400	59	26	—		1φ100V モータ　57 W	一般電力　直入	遠方 手元	運転 故障		天吊	ゴム防振	–	–	–	–	6階 第1書庫	1	三菱電機 BFS-40SUC
FE-6-7	欠番																					
FE-6-8	排気用送風機 6階来庁者トイレ排気	ストレートシロッコファン（消音型） (鋼板製)	1 1/2	2,100	191	44.5	—		3φ200V モータ　500 W	一般電力　直入 連動　OHU-6-1	遠方	運転 故障		天吊	ゴム防振	–	–	–	–	6階 来庁者用トイレ男子	1	三菱電機 BFS-210TUC
FE-6-9-1 FE-6-9-1	排気用送風機 6階余剰排気（外気冷房用）	ストレートシロッコファン（消音型） (鋼板製)	1 1/2	1,800	167	42.5	—		3φ200V モータ　425 W	一般電力　直入 連動　OHU-6-1,2	遠方	運転 故障		天吊	ゴム防振	–	–	–	–	6階 天井内	2	三菱電機 BFS-180TUC
FE-K6-1	排気用送風機 6階倉庫排気	ストレートシロッコファン (鋼板製)	1 1/4	500	110	36	タイマ		1φ100V モータ　73.5 W	一般電力　直入 連動　FS-K6-1	—	運転 故障		天吊	ゴム防振	–	–	–	–	6階 倉庫4	1	三菱電機 BFS-50SC
FE-K6-2	排気用送風機 6階ホール機械室1排気	シロッコファン (鋼板製)	1 1/2	1,700	150	56	タイマ		3φ200V モータ　750 W	一般電力　直入 連動　FS-K6-2	—	運転 故障		天吊	ゴム防振	–	–	–	–	6階 ホール機械室1	1	佳原製作所 1 1/2SRM3
FE-K6-3	排気用送風機 6階更衣室排気	ストレートシロッコファン（消音型） (鋼板製)	1	150	39	22.5	タイマ		1φ100V モータ　20.5 W	一般電力　直入 連動　FS-K6-1	—	運転 故障		天吊	ゴム防振	–	–	–	–	6階 倉庫4	1	三菱電機 BFS-15SUC
FE-7-1	排気用送風機 7階第3書庫排気	ストレートシロッコファン（消音型） (鋼板製)	1 1/2	2,100	191	44.5	—		3φ200V モータ　500 W	一般電力　直入 連動　OHU-7-2	遠方	運転 故障		天吊	ゴム防振	–	–	–	–	7階 第3書庫	1	三菱電機 BFS-210TUC
FE-7-2	排気用送風機 7階職員トイレ（女）排気	ストレートシロッコファン（消音型） (鋼板製)	1 1/4	500	59	26	—		1φ100V モータ　57 W	一般電力　直入 連動　OHU-7-2	遠方	運転 故障		天吊	ゴム防振	–	–	–	–	7階 休憩室男子	1	三菱電機 BFS-40SUC
FE-7-3	排気用送風機 7階湯沸室排気	ストレートシロッコファン（消音型） (鋼板製)	1 1/4	500	110	28.5	—		1φ100V モータ　74.5 W	一般電力　直入	遠方 手元	運転 故障		天吊	ゴム防振	–	–	–	–	7階 天井内	1	三菱電機 BFS-50SUC
FE-7-4	欠番																					
FE-7-5	排気用送風機 7階来庁者トイレ排気	ストレートシロッコファン（消音型） (鋼板製)	1 1/2	1,800	167	42.5	—		3φ200V モータ　425 W	一般電力　直入 連動　OHU-7-1	遠方	運転 故障		天吊	ゴム防振	–	–	–	–	7階 来庁者用トイレ男子	1	三菱電機 BFS-180TUC

鹿島・東畑設計共同企業体

鹿島建設株式会社一級建築士事務所
株式会社東畑建築事務所

注記：
1. 電動機：特記なきもののケーシングは　屋内：開放防滴形、屋外：全閉外扇形（屋外形）とする。
2. 特記なき動力盤工事区分は、電気工事とする。
3. 電源周波数は、50Hzとする。
4. 特記なき防虫網は、SUS製とする。

共通事項：以下のものは、共通で適用する。
1. 機器仕様
400Vインバータ付モータは、絶縁強化モータ仕様とする。
特記なきスターデルタ始動方式は、クローズド・トランジション(C)、3コンタクタータイプとする。
シロッコファン・リミットロードファンのベルトは、全面カバー付（点検口共）。
1φ100V/200V機器は、接地極付ロック式コンセントプラグ・コード付とする。

選択事項：以下のものから選択して仕様に明記する。
1. 電気仕様
進相　：進相コンデンサ（要）
高調1：高調波対策（要）DCL
高調2：高調波対策（要）ACL+DCL
高調3：高調波対策（要）アクティブフィルタ

設備　協力会社
会社名
新菱冷熱工業㈱
横浜支店
担当者

竣工図　2013. 02. 28
工事監理　設計　施工

戸塚駅西口再開発事業
公益施設整備PFI事業建設工事
空調設備
空調機器表-18

SCALE　1/ –　　DATE 2011 – 04 – 28

設計責任者　平田 雅哉
設計担当者　染木 直仁　前田 直仁　鈴木 雄介
GA担当者　中川 桂　杉谷 広智
GA部署GA担当者　小沢 真吾　武藤 敏明

一級建築士 241773
八木 佳

JOB
090536B
DWG
M – 018

本図面は建物の維持管理のための参考資料です。建物の現状と図面が完全に一致していることを保証するものではありません。

No.

FE-No.	(系統・用途) 送風機	型式 (材質)	番手・呼径 (φ、#)	風量 (m3/h)	静圧 (Pa)	騒音値 dB(A)	運転方式 風量制御方式	付属品	電源電圧　電源容量	電源種別　起動方式 制御(連動・インターロック)	操作	表示	進・調	取付 耐震：水平震度 特記に準ずる。鉄骨架台は、溶融亜鉛めっき仕様。	防振	コンクリート基礎(建築工事) W	 D	 H	鉄骨架台 H	設置場所	個数	選定メーカ(相当品)
FE-7-6	欠番																					
FE-7-7	排気用送風機 7階余剰排気　(通常)	ストレートシロッコファン(消音型) (鋼板製)	1 1/2	1,800	167	37	—		3φ200V モータ　425 kW	一般電力　直入 連動　OHU-7-1	遠方	運転 故障		天吊	ゴム防振	–	–	–	–	7階 天井内	1	三菱電機 BFS-180TUC
FE-7-8-1 FE-7-8-2	排気用送風機 7階余剰排気(外気冷房用)	ストレートシロッコファン(消音型) (鋼板製)	1 1/2	1,800	167	42.5	—		3φ200V モータ　0.425 kW	一般電力　直入 連動　OHU-7-1,2	遠方	運転 故障		天吊	ゴム防振	–	–	–	–	7階 天井内	2	三菱電機 BFS-180TUC
FE-K7-1	排気用送風機 7階照明盤・機構盤室排気	ストレートシロッコファン (鋼板製)	1	300	39	36	タイマ		1φ100V モータ　35.5 W	一般電力　直入	—	運転 故障		天吊	ゴム防振	–	–	–	–	7階 廊下2	1	三菱電機 BFS-30SC
FE-K7-2	欠番																					
FE-K7-3	排気用送風機 7階消火ポンベ室排気	ストレートシロッコファン (鋼板製)	1 1/4	500	110	22.5	タイマ		1φ100V モータ　74.5 W	一般電力　直入	—	運転 故障		天吊	ゴム防振	–	–	–	–	7階 消火ポンベ室	1	三菱電機 BFS-50SUC
FE-K7-4	排気用送風機 7階電気室排気	シロッコファン (鋼板製)	3	6,900	300	72	タイマ		3φ200V モータ　1.5 kW	非常電源　直入 連動　FS-K7-1	遠方	運転 故障		天吊	スプリング防振 (アングルフレーム)	–	–	–	–	7階 電気室	1	荏原製作所 3SRM3
FE-K7-5	排気用送風機 7階更衣室排気	ストレートシロッコファン (鋼板製)	1	150	39	22.5	タイマ		1φ100V モータ　20.5 W	一般電力　直入 連動	—	運転 故障		天吊	ゴム防振	–	–	–	–	7階 廊下1	1	三菱電機 BFS-15SUC
FE-8-1	欠番																					
FE-8-2	排気用送風機 8階職員トイレ(男)(女)排気	ストレートシロッコファン(消音型) (鋼板製)	1 1/4	500	110	28.5	タイマ		1φ100V モータ　74.5 W	一般電力　直入	—	運転 故障		天吊	ゴム防振	–	–	–	–	8階 廊下	1	三菱電機 BFS-50SUC
FE-8-3	欠番																					
FE-8-4	排気用送風機 8階湯沸室排気	ストレートシロッコファン(消音型) (鋼板製)	1 1/4	400	59	26	—		1φ100V モータ　57 W	一般電力　直入	遠方 手元	運転 故障		天吊	ゴム防振	–	–	–	–	8階 高齢障碍者支援課会議室	1	三菱電機 BFS-40SUC
FE-8-5	欠番																					
FE-8-6	排気用送風機 8階来庁者トイレ排気	ストレートシロッコファン(消音型) (鋼板製)	1 1/2	2,100	191	44.5	—		3φ200V モータ　500 kW	一般電力　直入 連動　OHU-8-1	遠方	運転 故障		天吊	ゴム防振	–	–	–	–	8階 来庁者用トイレ男子	1	三菱電機 BFS-210TUC
FE-8-7	排気用送風機 8階余剰排気N　(通常)	ストレートシロッコファン(消音型) (鋼板製)	1 1/2	1,800	167	42.5	—		3φ200V モータ　425 kW	一般電力　直入 連動　OHU-8-1	遠方	運転 故障		天吊	ゴム防振	–	–	–	–	8階 南西部農業委員会会議室	1	三菱電機 BFS-180TUC
FE-8-8	排気用送風機 8階余剰排気N(外気冷房用)	ストレートシロッコファン(消音型) (鋼板製)	1 1/4	1,800	167	42.5	—		3φ200V モータ　425 kW	一般電力　直入 連動　OHU-8-1	遠方	運転 故障		天吊	ゴム防振	–	–	–	–	8階 南西部農業委員会会議室	1	三菱電機 BFS-180TUC
FE-8-9-1 FE-8-9-2	排気用送風機 8階余剰排気S　(通常)	ストレートシロッコファン(消音型) (鋼板製)	1 1/2	1,800	167	42.5	—		3φ200V モータ　425 kW	一般電力　直入 連動　OHU-8-2	遠方	運転 故障		天吊	ゴム防振	–	–	–	–	8階 大会議室	2	三菱電機 BFS-180TUC
FE-8-10	排気用送風機 8階余剰排気S　(通常)	ストレートシロッコファン(消音型) (鋼板製)	1 1/2	2,100	191	44.5	—		3φ200V モータ　500 kW	一般電力　直入 連動　OHU-8-2	遠方	運転 故障		天吊	ゴム防振	–	–	–	–	8階 小会議室2	1	三菱電機 BFS-1210TUC
FE-8-11	排気用送風機 8階余剰排気S　(通常)	ストレートシロッコファン(消音型) (鋼板製)	1 1/2	1,000	157	36	—		3φ200V モータ　170 kW	一般電力　直入 連動　OHU-8-2	遠方	運転 故障		天吊	ゴム防振	–	–	–	–	8階 高齢障碍者支援課会議室	1	三菱電機 BFS-100TUC
FE-8-12	排気用送風機 8階農産加工室排気	レンジフードファン　(消音型) (鋼板製)	150	400	80	38.5	—		1φ100V モータ　72 W	一般電力　直入	遠方 手元	運転 故障		壁掛	–	–	–	–	8階 農産加工室	1	三菱電機 V-603K7-BL
FE-K8-1	排気用送風機 8階廊下排気	ストレートシロッコファン (鋼板製)	1 1/4	500	110	28.5	タイマ		1φ100V モータ　74.5 W	一般電力　直入	—	運転 故障		天吊	ゴム防振	–	–	–	–	8階 廊下	1	三菱電機 BFS-50SUC
FE-K8-2	欠番																					
FE-K8-3	排気用送風機 9階すのこスペース排気	シロッコファン (鋼板製)　(屋外仕様)	1 1/2	1,800	190	66.5	—		3φ200V モータ　0.75 kW	一般電力　直入	遠方	運転 故障		床置	スプリング防振	900	500	200	150	8階 屋外気置場	1	荏原製作所 1 1/2SRM3
FE-9-1	欠番																					
FE-9-2	排気用送風機 9階職員トイレ(男)(女)排気	ストレートシロッコファン(消音型) (鋼板製)	1 1/4	500	110	28.5	—		1φ100V モータ　74.5 W	一般電力　直入 連動　OHU-9-1	遠方	運転 故障		天吊	ゴム防振	–	–	–	–	9階 総務課書庫	1	三菱電機 BFS-50SUC
FE-9-3	欠番																					
FE-9-4	排気用送風機 9階湯沸室排気	ストレートシロッコファン(消音型) (鋼板製)	1 1/4	400	59	26	—		1φ100V モータ　57 W	一般電力　直入	遠方 手元	運転 故障		天吊	ゴム防振	–	–	–	–	9階 湯沸室	1	三菱電機 BFS-40SUC
FE-9-5	欠番																					
FE-9-6	排気用送風機 9階来庁者トイレ排気	ストレートシロッコファン(消音型) (鋼板製)	1 1/2	2,100	191	44.5	—		3φ200V モータ　500 kW	保安電力　直入 連動　OHU-9-2	遠方	運転 故障		天吊	ゴム防振	–	–	–	–	9階 来庁者用トイレ男子	1	三菱電機 BFS-210TUC
FE-9-7	排気用送風機 9階総務課書庫排気	ストレートシロッコファン(消音型) (鋼板製)	1 1/2	650	118	28			1φ100V モータ　96 W	一般電力　直入 連動　OHU-9-1	遠方	運転 故障		天吊	ゴム防振	–	–	–	–	9階 総務課書庫	1	三菱電機 BFS-65SUC
FE-9-8	排気用送風機 9階余剰排気N　(通常)	ストレートシロッコファン(消音型) (鋼板製)	1 1/2	1,500	180	41.5	—		3φ200V モータ　372 kW	保安電力　直入 連動　OHU-9-2	遠方	運転 故障		天吊	ゴム防振	–	–	–	–	9階 前室	1	三菱電機 BFS-150TUC
FE-9-9	排気用送風機 9階余剰排気S　(通常)	ストレートシロッコファン(消音型) (鋼板製)	1 1/2	1,800	167	42.5	—		3φ200V モータ　425 kW	一般電力　直入 連動　OHU-9-1	遠方	運転 故障		天吊	ゴム防振	–	–	–	–	9階 総務課書庫	1	三菱電機 BFS-180TUC
FE-9-10	排気用送風機 9階余剰排気N(外気冷房用)	ストレートシロッコファン(消音型) (鋼板製)	1 1/2	1,800	167	42.5	—		3φ200V モータ　425 kW	一般電力　直入 連動　OHU-9-2	遠方	運転 故障		天吊	ゴム防振	–	–	–	–	9階 前室	1	三菱電機 BFS-180TUC
FE-9-11	排気用送風機 9階余剰排気S(外気冷房用)	ストレートシロッコファン(消音型) (鋼板製)	1 1/2	1,500	180	41.5	—		3φ200V モータ　372 kW	一般電力　直入 連動　OHU-9-1	遠方	運転 故障		天吊	ゴム防振	–	–	–	–	9階 総務課書庫	2	三菱電機 BFS-150TUC
FE-9-12	排気用送風機 9階EV機械室排気	ストレートシロッコファン (鋼板製)	1 1/4	500	110	36	タイマ		1φ100V モータ　73.5 W	一般電力　直入	遠方	運転 故障		天吊	ゴム防振	–	–	–	–	9階 EV機械室W	1	三菱電機 BFS-50SC
FE-9-13	排気用送風機 9階US排気	天井扇 (鋼板製)	100Φ	160	130	30	—		1φ100V モータ　5.5 W	一般電力　直入	遠方 手元	運転 故障		天吊		–	–	–	–	9階 US	1	三菱電機 VD-15ZVC2
FE-9-14	排気用送風機 9階US排気	天井扇 (鋼板製)	100Φ	160	130	30	—		1φ100V モータ　5.5 W	一般電力　直入	遠方 手元	運転 故障		天吊		–	–	–	–	9階 US	1	三菱電機 VD-15ZVC2
FE-9-15	排気用送風機 9階廊下排気	ストレートシロッコファン (鋼板製)	1 1/4	400	59	37.5	タイマ		1φ100V モータ　57 W	一般電力　直入	—	運転 故障		天吊	ゴム防振	–	–	–	–	9階 廊下	1	三菱電機 BFS-40SC
FE-R-1	排気用送風機 R階EV機械室S排気	ストレートシロッコファン (鋼板製)	1 1/2	900	118	39.5	タイマ		1φ100V モータ　156 W	非常電源　直入	遠方	運転 故障		天吊	ゴム防振	–	–	–	–	R階 EV機械室S	1	三菱電機 BFS-90SC
FE-R-2	排気用送風機 R階EV機械室N排気	ストレートシロッコファン (鋼板製)	1 1/4	650	118	36	タイマ		1φ100V モータ　97 W	非常電源　直入	遠方	運転 故障		天吊	ゴム防振	–	–	–	–	R階 EV機械室N	1	三菱電機 BFS-65SC
FE-R-3	欠番																					
FE-R-4	排気用送風機 R階防災無線盤室排気	ストレートシロッコファン (鋼板製)	1 1/4	400	59	37.5	タイマ		1φ100V モータ　57 W	保安電力　直入	遠方	運転 故障		天吊	ゴム防振	–	–	–	–	R階 防災無線盤室	1	三菱電機 BFS-40SC

鹿島・東畑設計共同企業体

鹿島建設株式会社一級建築士事務所
株式会社東畑建築事務所

注記：
1. 電動機：特記なきもののケーシングは　屋内：開放防滴形、屋外：全閉外扇形（屋外形）とする。
2. 特記なき動力盤工事区分は、電気工事とする。
3. 電源周波数は、50Hzとする。
4. 特記なき防虫網は、SUS製とする。

共通事項：以下のものは、共通で適用する。
1. 機器仕様
400Vインバータ付モータは、絶縁強化モータ仕様とする。
特記なきスターデルタ始動方式は、クローズド・トランジション(C)、3コンタクタータイプとする。
シロッコファン・リミットロードファンのベルトは、全面カバー付（点検口共）。
1φ100V/200V機器は、接地極付ロック式コンセントプラグ・コード付とする。

選択事項：以下のものから選択して仕様に明記する。
1. 電気仕様
進相　：進相コンデンサ（要）
高調1：高調波対策（要）DCL
高調2：高調波対策（要）ACL+DCL
高調3：高調波対策（要）アクティブフィルタ

設備　協力会社
会社名　新菱冷熱工業㈱ 横浜支店
担当者

竣工図　2013. 02. 28
工事監理　設計　施工

戸塚駅西口再開発事業
公益施設整備PFI事業建設工事
空調設備
空調機器表-19

SCALE 1/—　DATE 2011 — 04 — 28

設計責任者　平岡 雅哉
設計担当者　弘本 真一　新口 真仁　鈴木 雄介　中川 桂　杉谷 広智
GA担当者　小沢 真喜
GA部署GA担当者　武藤 敏明

一級建築士 241773
八木 佳

JOB 090536B
DWG M — 019

本図面は建物の維持管理のための参考資料です。建物の現状と図面が完全に一致していることを保証するものではありません。

No.

HET-No.	(系統・用途) 全熱交換器、顕熱交換器	型式 (材質)	種別	型番 (φ、#)	風量 (m3/h)	静圧 (Pa)	運転方式	交換効率 冷房(%) 暖房(%)	エアーフィルタ 型式	 捕集率 (%)	加湿方式 加湿量 (kg/h)	騒音値 dB(A)	付属品	電源電圧 電源容量	電源種別 制御(連動・インターロック)	起動方式	操作	表示	進・調	取付	防振	コンクリート基礎(建築工事) W	 D	 H	鉄骨架台 H	設置場所	個数	選定メーカ(相当品)
																				耐震：水平震度 特記に準ずる。鉄骨架台は、溶融亜鉛めっき仕様。								
HET-B1-1	全熱交換器 B1階・SPC室系統換気	天井埋込形 (特殊加工紙)	静止式 外気 排気	100 100	150 150	58 58	普通換気自動切換	66.0 69.0	F1(AFI)	82 –		27	Be1	1φ100V 94 W ファンモータ – W ロータ – W 加湿器 – W	一般電力	直入	遠方 手元	運転 故障		天吊	ゴム防振	–	–	–	–	B1階 SPC室	1	三菱電機 LGH-15RX5
HET-B1-2	全熱交換器 B1階・駐車場管理室 系統換気	天井埋込形 (特殊加工紙)	静止式 外気 排気	100 100	150 150	58 58	普通換気自動切換	66.0 69.0	F1(AFI)	82 –		27	Be1	1φ100V 94 W ファンモータ – W ロータ – W 加湿器 – W	一般電力	直入	遠方 手元	運転 故障		天吊	ゴム防振	–	–	–	–	B1階 駐車場管理室	1	三菱電機 LGH-15RX5
HET-1-1	全熱交換器 1階・中央管理室系統換気	天井埋込形 (特殊加工紙)	静止式 外気 排気	150 150	350 350	120 120	普通換気自動切換	68.0 70.5	F1(AFI)	82 –		31	Be1	1φ100V 173 W ファンモータ – W ロータ – W 加湿器 – W	非常電源	直入	遠方 手元	運転 故障		天吊	ゴム防振	–	–	–	–	1階 中央管理室	1	三菱電機 LGH-35RX5
HET-1-2	全熱交換器 1階・SPC全体管理員室 系統換気	天井埋込形 (特殊加工紙)	静止式 外気 排気	100 100	150 150	58 58	普通換気自動切換	66.0 69.0	F1(AFI)	82 –		27	Be1	1φ100V 94 W ファンモータ – W ロータ – W 加湿器 – W	一般電力	直入	遠方 手元	運転 故障		天吊	ゴム防振	–	–	–	–	1階 SPC全体管理員室	1	三菱電機 LGH-25RX5
HET-K3-1	全熱交換器 3階・ギャラリー前室系統換気	天井埋込形 (特殊加工紙)	静止式 外気 排気	200 200	500 500	130 130	普通換気自動切換	66.0 68.5	F1(AFI)	82 –		34.5	Be1	1φ100V 238 W ファンモータ – W ロータ – W 加湿器 – W	一般電力	直入	遠方 手元	運転 故障		天吊	ゴム防振	–	–	–	–	3階 ギャラリー前室	1	三菱電機 LGH-50RX5
HET-K3-2	全熱交換器 3階・ギャラリー系統換気	天井埋込形 (特殊加工紙)	静止式 外気 排気	250 250	800 800	125 125	普通換気自動切換	67.0 70.0	F1(AFI)	82 –		34.5	Be1	1φ100V 355 W ファンモータ – W ロータ – W 加湿器 – W	一般電力	直入	遠方 手元	運転 故障		天吊	ゴム防振	–	–	–	–	3階 ギャラリー	2	三菱電機 LGH-80RX5
HET-3-1	全熱交換器 3階・食堂系統換気	天井埋込形 (特殊加工紙)	静止式 外気 排気	250 250	1,000 1,000	125 125	普通換気自動切換	67.5 70.0	F1(AFI)	82 –		35.5	Be1	1φ100V 455 W ファンモータ – W ロータ – W 加湿器 – W	一般電力	直入	遠方 手元	運転 故障		天吊	ゴム防振	–	–	–	–	3階 食堂	2	三菱電機 LGH-100RX5
HET-3-2	全熱交換器 3階・子育て支援系統換気	天井埋込形 (特殊加工紙)	静止式 外気 排気	200 200	650 650	90 90	普通換気自動切換	66.0 68.5	F1(AFI)	82 –		36	Be1	1φ100V 355 W ファンモータ – W ロータ – W 加湿器 – W	一般電力	直入	遠方 手元	運転 故障		天吊	ゴム防振	–	–	–	–	3階 子育て支援スペース	1	三菱電機 LGH-65RX5
HET-4-1	全熱交換器 4階・リハーサル室系統換気	天井埋込形 (特殊加工紙)	静止式 外気 排気	250 250	1,000 1,000	125 125	普通換気自動切換	67.5 70.0	F1(AFI)	82 –		35.5	Be1	1φ100V 455 W ファンモータ – W ロータ – W 加湿器 – W	一般電力	直入	遠方 手元	運転 故障		天吊	ゴム防振	–	–	–	–	4階 ロビー	1	三菱電機 LGH-100RX5
HET-4-2	全熱交換器 4階・創作室系統換気	天井埋込形 (特殊加工紙)	静止式 外気 排気	200 200	650 650	90 90	普通換気自動切換	66.0 68.5	F1(AFI)	82 –		36	Be1	1φ100V 355 W ファンモータ – W ロータ – W 加湿器 – W	一般電力	直入	遠方 手元	運転 故障		天吊	ゴム防振	–	–	–	–	4階 ロビー	1	三菱電機 LGH-65RX5
HET-K4-1	全熱交換器 4階・練習室1系統換気	天井埋込形 (特殊加工紙)	静止式 外気 排気	200 200	500 500	130 130	普通換気自動切換	66.0 68.5	F1(AFI)	82 –		34.5	Be1	1φ100V 238 W ファンモータ – W ロータ – W 加湿器 – W	一般電力	直入	遠方 手元	運転 故障		天吊	ゴム防振	–	–	–	–	4階 ロビー	1	三菱電機 LGH-50RX5
HET-K4-2	全熱交換器 4階・練習室2系統換気	天井埋込形 (特殊加工紙)	静止式 外気 排気	200 200	500 500	130 130	普通換気自動切換	66.0 68.5	F1(AFI)	82 –		34.5	Be1	1φ100V 238 W ファンモータ – W ロータ – W 加湿器 – W	一般電力	直入	遠方 手元	運転 故障		天吊	ゴム防振	–	–	–	–	4階 ロビー	1	三菱電機 LGH-50RX5
HET-K4-3	全熱交換器 4階・練習室3系統換気	天井埋込形 (特殊加工紙)	静止式 外気 排気	200 200	500 500	130 130	普通換気自動切換	66.0 68.5	F1(AFI)	82 –		34.5	Be1	1φ100V 238 W ファンモータ – W ロータ – W 加湿器 – W	一般電力	直入	遠方 手元	運転 故障		天吊	ゴム防振	–	–	–	–	4階 ロビー	1	三菱電機 LGH-50RX5
HET-K4-4	全熱交換器 4階・親子席系統換気	天井埋込形 (特殊加工紙)	静止式 外気 排気	150 150	250 250	65 65	普通換気自動切換	66.2 69.0	F1(AFI)	82 –		28.5	Be1	1φ100V 121 W ファンモータ – W ロータ – W 加湿器 – W	一般電力	直入	遠方 手元	運転		天吊	ゴム防振	–	–	–	–	4階 親子席	1	三菱電機 LGH-25RX5
HET-9-1	全熱交換器 9階・防災宿直室系統換気 (男子・女子)	天井埋込形 (特殊加工紙)	静止式 外気 排気	150 150	250 250	65 65	普通換気自動切換	66.2 69	F1(AFI)	82 –		28.5	Be1	1φ100V 121 W ファンモータ – W ロータ – W 加湿器 – W	一般電力	直入	遠方 手元	運転 故障		天吊	ゴム防振	–	–	–	–	9階 防災宿直室(女子)	1	三菱電機 LGH-25RX5

FR-No.	(系統・用途) 送風機	型式 (材質)	番手・呼径 (φ、#)	風量 (m3/h)	静圧 (Pa)	騒音値 dB(A)	運転方式 風量制御方式	付属品	電源電圧 電源容量	電源種別 制御(連動・インターロック)	起動方式	操作	表示	進・調	取付	防振	コンクリート基礎(建築工事) W	 D	 H	鉄骨架台 H	設置場所	個数	選定メーカ(相当品)
															耐震：水平震度 特記に準ずる。鉄骨架台は、溶融亜鉛めっき仕様。								
FR-B3-1	還気用送風機 B3階駐車場系統還気	シロッコファン (トップベント) (鋼板製)	–	636	–	55	COセンサ	–	1φ200V モータ 60 W	一般電力	直入	遠方	運転 故障		天吊	ゴム防振	–	–	–	–	B3階 駐車場	14	日本フローダ SPAC-60C
FR-B2-1	還気用送風機 B2階駐車場系統還気	シロッコファン (トップベント) (鋼板製)	–	636	–	55	COセンサ	–	1φ200V モータ 60 W	一般電力	直入	遠方	運転 故障		天吊	ゴム防振	–	–	–	–	B2階 駐車場	17	日本フローダ SPAC-60C
FR-B1-1	還気用送風機 B1階駐輪場系統還気	シロッコファン (トップベント) (鋼板製)	–	636	–	55	COセンサ	–	1φ200V モータ 60 W	一般電力	直入	遠方	運転 故障		天吊	ゴム防振	–	–	–	–	B1階 駐輪場	13	日本フローダ SPAC-60C
FR-B1-2	欠番																						
FR-1-1	還気用送風機 1階交通広場系統還気	シロッコファン (トップベント天井カセット型) (鋼板製)	–	500	–	57	COセンサ	–	1φ200V モータ 60 W	一般電力	直入	遠方	運転 故障		天吊	ゴム防振	–	–	–	–	1階 交通広場	13	日本フローダ SPAC-60C-T

選択事項：以下のものから選択して仕様に明記する。

1. 機器仕様(エアーフィルタ)

エアーフィルタ型式		浄化方式		保守方式
F1(AFI)	：プレフィルタ (重量法)	濾過式	(パネル形)	定期洗浄
F2(NBS)	：メインフィルタ 中性能フィルタ(比色法)	濾過式	(パネル形)	ユニット交換
F3(AFI)	：海塩エアフィルタ(重量法)	濾過式	(パネル形)	ユニット交換
F4	：化学吸着エアフィルタ 対象ガス：アンモニア	濾過式	(パネル形)	ユニット交換

2. 付属品

Be1：リモコンスイッチ

鹿島・東畑設計共同企業体

鹿島建設株式会社一級建築士事務所
株式会社東畑建築事務所

注記：
1. 電動機：特記なきもののケーシングは 屋内：開放防滴形、屋外：全閉外扇形(屋外形)とする。
2. 特記なき動力盤工事区分は、電気工事とする。
3. 電源周波数は、50Hzとする。
4. 特記なき防虫網は、SUS製とする。

共通事項：以下のものは、共通で適用する。
1. 機器仕様
400Vインバータ付モータは、絶縁強化モータ仕様とする。
特記なきスターデルタ始動方式は、クローズド・トランジション(C)、3コンタクタータイプとする。
シロッコファン・リミットロードファンのベルトは、全面カバー付(点検口共)。
1φ100V/200V機器は、接地極付ロック式コンセントプラグ・コード付とする。

選択事項：以下のものから選択して仕様に明記する。
1. 電気仕様
進相 ：進相コンデンサ (要)
高調1：高調波対策 (要) DCL
高調2：高調波対策 (要) ACL+DCL
高調3：高調波対策 (要) アクティブフィルタ

設備 協力会社
会社名
新菱冷熱工業㈱
横浜支店
担当者

竣工図 2013. 02. 28
工事監理 設計 施工

戸塚駅西口再開発事業
公益施設整備PFI事業建設工事
空調設備
空調機器表-20

SCALE 1/–　DATE 2011 — 04 — 28

設計責任者	設計担当者			GA担当者	GA部署GA担当者
平田 雅哉	弘本 真一 前口 康仁 鈴木 雄介	中川 桂 杉谷 広智		小沢 真吾	武藤 敏明

一級建築士 241773
八木 佳

JOB 090536B
DWG M — 020

本図面は建物の維持管理のための参考資料です。建物の現状と図面が完全に一致していることを保証するものではありません。

No.

FSE-No.	(系統・用途) 送風機	型式 (材質)	番手・呼径 (φ、#)	風量 (m3/h)	静圧 (Pa)	騒音値 dB(A)	運転方式 風量制御方式	付属品	電源電圧　電源容量	電源種別　起動方式 制御(連動・インターロック)	操作	表示	進・調	取付 防振 耐震	コンクリート基礎(建築工事) W　D　H	鉄骨架台 H	設置場所	個数	選定メーカ(相当品)
FSE-1	排煙用送風機 B3-B1階駐車場系統排煙	ｼﾛｯｺﾌｧﾝ(電動機駆動形) (鋼板製)　—	4	15,900	2,100	—	ﾘﾐｯﾄｽｲｯﾁ	SUS製防鳥網・制御盤共 「日本建築センター防災性能認定品」	3φ200V ﾓｰﾀ　15.0 kW	非常電源　ｽﾀｰﾃﾞﾙﾀ	遠方	運転 故障		床置 水平震度 特記に準ずる。鉄骨架台は、溶融亜鉛めっき仕様。	1,750　750　200	150	B1階 排煙ファン室	1	荏原製作所 4SRP3H
FSE-2	排煙用送風機 B3-B1階付室(S)系統排煙	ｼﾛｯｺﾌｧﾝ(電動機駆動形) (鋼板製)　—	4 1/2	21,600	1,000	—	ﾘﾐｯﾄｽｲｯﾁ	SUS製防鳥網・制御盤共 「日本建築センター防災性能認定品」	3φ200V ﾓｰﾀ　11.0 kW	非常電源　ｽﾀｰﾃﾞﾙﾀ	遠方	運転 故障		床置	1,800　800　200	150	B1階 付室排煙ファン室	1	荏原製作所 4 1/2SRP3H
FSE-3	排煙用送風機　B3-B1階 特避階段付室(N)系統排煙	ｼﾛｯｺﾌｧﾝ(電動機駆動形) (鋼板製)　—	3 1/2	14,400	1,150	—	ﾘﾐｯﾄｽｲｯﾁ	SUS製防鳥網・制御盤共 「日本建築センター防災性能認定品」	3φ200V ﾓｰﾀ　11.0 kW	非常電源　直入	遠方	運転 故障		床置	1,750　750　200	150	B1階 排煙ファン室	1	荏原製作所 3 1/2SRP3H
FSE-4	排煙用送風機 B3-B1階付室(N)系統排煙	ｼﾛｯｺﾌｧﾝ(電動機駆動形) (鋼板製)　—	3 1/2	14,400	1,100	—	ﾘﾐｯﾄｽｲｯﾁ	SUS製防鳥網・制御盤共 「日本建築センター防災性能認定品」	3φ200V ﾓｰﾀ　11.0 kW	非常電源　直入	遠方	運転 故障		床置	1,750　750　200	150	B1階 排煙ファン室	1	荏原製作所 3 1/2SRP3H
FSE-5	排煙用送風機 1-9階付室(S)系統押出排煙	ｼﾛｯｺﾌｧﾝ (鋼板製)　(屋外仕様)	3	10,800	350	—	—	SUS製防鳥網	3φ200V ﾓｰﾀ　3.7 kW	非常電源　ｲﾝﾊﾞｰﾀ INVは電気工事	遠方	運転 故障		床置	2,950　1,600　200	150	1階 給気ファン室	1	荏原製作所 3SRM3
FSE-6	排煙用送風機 1-9階付室(N)系統押出排煙	ｼﾛｯｺﾌｧﾝ (鋼板製)　(屋外仕様)	3	7,800	350	—	—	SUS製防鳥網	3φ200V ﾓｰﾀ　2.2 kW	非常電源　ｲﾝﾊﾞｰﾀ INVは電気工事	遠方	運転 故障		床置	2,950　1,600　200	150	1階 給気ファン室	1	荏原製作所 3SRM3
FSE-7	排煙用送風機 1-7階ホール系統排煙	ｼﾛｯｺﾌｧﾝ(電動機駆動形) (鋼板製)　(屋外仕様)	8	62,300	1,500	—	ﾘﾐｯﾄｽｲｯﾁ	SUS製防鳥網・制御盤共 「日本建築センター防災性能認定品」	3φ200V ﾓｰﾀ　45.0 kW	非常電源　ｽﾀｰﾃﾞﾙﾀ	遠方	運転 故障		床置	2,950　1,600　200	150	8階 屋外機置場	1	荏原製作所 8SRP3H
FSE-8	排煙用送風機 1-9階事務室(S)系統排煙	ｼﾛｯｺﾌｧﾝ(電動機駆動形) (鋼板製)　(屋外仕様)	7	46,800	1,000	—	ﾘﾐｯﾄｽｲｯﾁ	SUS製防鳥網・制御盤共 「日本建築センター防災性能認定品」	3φ200V ﾓｰﾀ　22.0 kW	非常電源　ｽﾀｰﾃﾞﾙﾀ	遠方	運転 故障		床置	1,900　800　200	150	PH階 屋上	1	荏原製作所 7SRP3H
FSE-9	排煙用送風機 1-9階事務室(N)系統排煙	ｼﾛｯｺﾌｧﾝ(電動機駆動形) (鋼板製)　(屋外仕様)	8	59,400	1,000	—	ﾘﾐｯﾄｽｲｯﾁ	SUS製防鳥網・制御盤共 「日本建築センター防災性能認定品」	3φ200V ﾓｰﾀ　30.0 kW	非常電源　ｽﾀｰﾃﾞﾙﾀ	遠方	運転 故障		床置	1,900　800　200	150	PH階 屋上	1	荏原製作所 8SRP3H
AF-1	脱臭装置 B3階:犬舎脱臭用	型式:　脱臭フィルタユニット 浄化原理:　吸着法　保守方式:　ユニット交換 処理風量:　650　m3/h 圧力損失　初期:　–　Pa　圧力損失　最終:　–　Pa 材質　濾材:　吸着材(ユニティソープB2)　ｾﾊﾟﾚｰﾀ:　— 枠:　ｽﾃﾝﾚｽ 使用条件:　結露無きこと									–	–		取付:　床置 防振:　— 耐震:　水平震度　特記に準ずる			R階 屋上	1	ミドリ安全 エアクオリティ MEFAC-1543WM 特型
AF-2	脱臭装置 1階:ゴミ置場脱臭用	型式:　オゾン脱臭装置 オゾン濃度:　0.05　ppm　保守方式:　ユニット交換 オゾン発生量:　2,400　mg/h 処理風量:　7,200　m3/h 圧力損失　初期:　130　Pa　圧力損失　最終:　–　Pa 材質　濾材:　—　ｾﾊﾟﾚｰﾀ:　— 枠:　— 使用条件:　結露無きこと						オゾン吹出口×8、1/2SUSヘッダー×2、1/2SUSパイプ×8 、エルボ×16、SUSプレキ1/2 L=1000×2 、1/2SUSボールバルブ×8、吊り下げ金具共	1φ100V　64×2 W	一般電力　直入	手元			取付:　壁掛けSUSブラケット支持 防振:　— 耐震:　水平震度　特記に準ずる			1階 ゴミ置場	1	ミドリ安全 エアクオリティ K12-ST×2台
AF-3	厨房用脱臭装置 1階:店舗厨房脱臭用	型式:　セラミックブロック脱臭装置(屋外型) 浄化原理:　吸着法　(ﾊﾟﾈﾙ形)　保守方式:　ユニット交換 臭気濃度指数27(原臭)→20(排出口) 処理風量:　7500　m3/h 圧力損失　初期:　–　Pa　圧力損失　最終:　–　Pa 材質　濾材:　セラミック　ｾﾊﾟﾚｰﾀ:　— 枠:　ｽﾃﾝﾚｽ 使用条件:　結露無きこと						点検口			–	–		取付:　床置 防振:　— 耐震:　水平震度　特記に準ずる			7階 屋上	1	ミドリ安全 エアクオリティ SF-0809-4×1台
AF-4	厨房用脱臭装置 3階:厨房脱臭用	型式:　セラミックブロック脱臭装置(屋外型) 浄化原理:　吸着法　(ﾊﾟﾈﾙ形)　保守方式:　ユニット交換 臭気濃度指数27(原臭)→20(排出口) 処理風量:　7500　m3/h 圧力損失　初期:　–　Pa　圧力損失　最終:　–　Pa 材質　濾材:　セラミック　ｾﾊﾟﾚｰﾀ:　— 枠:　ｽﾃﾝﾚｽ 使用条件:　結露無きこと						点検口			–	–		取付:　床置 防振:　— 耐震:　水平震度　特記に準ずる			R階 屋上	1	ミドリ安全 エアクオリティ SF-0809-4×1台
CAV-1	定風量装置	型式:　透音防止型　(電子式)　材質:　鋼板製 風量:　1,500　m3/h　ｾﾝｻｰ:　風速ｾﾝｻｰ							AC24V	一般電力　直入	遠方			取付:　天吊 防振:　防振ハンガー(ゴム) 耐震:　水平震度　特記に準ずる			8階 大会議室	2	空研工業
CAV-2	定風量装置	型式:　透音防止型　(電子式)　材質:　鋼板製 風量:　1,000　m3/h　ｾﾝｻｰ:　風速ｾﾝｻｰ							AC24V	一般電力　直入	遠方			取付:　天吊 防振:　防振ハンガー(ゴム) 耐震:　水平震度　特記に準ずる			8階 打ち合わせ室2	1	空研工業
CAV-3	定風量装置	型式:　透音防止型　(電子式)　材質:　鋼板製 風量:　1,800　m3/h　ｾﾝｻｰ:　風速ｾﾝｻｰ							AC24V	一般電力　直入	遠方			取付:　天吊 防振:　防振ハンガー(ゴム) 耐震:　水平震度　特記に準ずる			8階 小会議室2	1	空研工業
D-1	加湿・除湿機 4階:ホールピアノ庫用	型式:　蒸気加湿・冷却・再熱式除湿機 除湿能力:　1.2　kg/h　加湿能力:　1.5　kg/h 風量:　330　m3/h　重量:　80　kg							1φ200V 消費電力　1.2 kW	一般電力　直入	遠方 手元	一括 異常		取付:　床置			4階 ホールピアノ庫	1	ピーエス工業 G-150-PR

鹿島・東畑設計共同企業体

鹿島建設株式会社一級建築士事務所
株式会社東畑建築事務所

注記:
1. 電動機:特記なきもののｹｰｼﾝｸﾞは　屋内:開放防滴形、屋外:全閉外扇形(屋外形)とする。
2. 特記なき動力盤工事区分は、電気工事とする。
3. 電源周波数は、50Hzとする。
4. 特記なき防虫網は、SUS製とする。

共通事項:　以下のものは、共通で適用する。
1. 機器仕様
400Vｲﾝﾊﾞｰﾀ付ﾓｰﾀは、絶縁強化ﾓｰﾀ仕様とする。
特記なきｽﾀｰﾃﾞﾙﾀ始動方式は、ｸﾛｰｽﾞﾄﾞ･ﾄﾗﾝｼﾞｼｮﾝ(C)、3ｺﾝﾀｸﾀｰﾀｲﾌﾟとする。
ｼﾛｯｺﾌｧﾝ･ﾘﾐｯﾄﾛｰﾄﾞﾌｧﾝのﾍﾞﾙﾄは、全面ｶﾊﾞｰ付(点検口共)。
1φ100V/200V機器は、接地極付ﾛｯｸ式ｺﾝｾﾝﾄﾌﾟﾗｸﾞ･ｺｰﾄﾞ付とする。

選択事項:　以下のものから選択して仕様に明記する。
1. 電気仕様
進相　:進相ｺﾝﾃﾞﾝｻ　(要)
高調1: 高調波対策　(要) DCL
高調2: 高調波対策　(要) ACL+DCL
高調3: 高調波対策　(要) ｱｸﾃｨﾌﾞﾌｨﾙﾀ

設備　協力会社
会社名　新菱冷熱工業㈱ 横浜支店
担当者

竣工図　2013. 02. 28
工事監理　設計　施工

戸塚駅西口再開発事業
公益施設整備PFI事業建設工事
空調設備
空調機器表-21
SCALE　|:–
DATE　2011 — 04 — 28
設計責任者　平岡 雅哉
設計担当者　弘本 直仁　前口 康仁　鈴木 雄介　中川 桂　杉谷 広智
QA担当者　小沢 真吾
QA部署QA担当者　武藤 敏明

一級建築士　241773
八木 佳

JOB　090536B
DWG　M — 021

本図面は建物の維持管理のための参考資料です。建物の現状と図面が完全に一致していることを保証するものではありません。

No.

換気風量表

系統名	階	室名	室条件			換気計算条件						換気計算										シックハウス換気計算							設計換気量・系統別風量				機器名称		備考
			床面積	天井高	室容積	実況に応じた1人当たりの占有面積 N	人員	換気率	換気回数	燃料消費量	発生熱量顕熱	換気量				燃焼必要外気量(火気使用室)			発生熱除去換気量		駐車場有効換気量	床面積小計	平均天井高	気積	換気種別による換気量		換気回数	判定	換気種別	外気	排気	エアバランス	(機器番号)		
			Af (㎡)	h (m)	V_1=Af·h (m3)	(㎡/人)	ρ= Af/N (人)	OA_S (m3/h·㎡)	n_1 (回/h)	Q (kW)	H_S (kW)	居室有効換気量(※1) V=20Af/N (m3/h)	換気回数による換気量 (m3/h)	外気量 単位量 (m3/人·h)	居室有効換気量 (導入外気) (m3/h)	K 排気装置別定数 (−)	理論廃ガス量 (m3/kW·h)	有効換気量 (m3/h)	温度差 (※2) (K)	有効換気量 (m3/h)	(m3/h)	A_2 (㎡)	h_2 (m)	V_2=A_2·h_2 (m3)	給気機 Vc=V_s·n_2 (m3/h)	排気機 (m3/h)	n_2 (回/h)			(m3/h)	(m3/h)	(m3/h)			
区役所	B3	駐車場	1,900.2	3.4	6,460.8				10												64,608								第1種	59,150+5,850	65,000	0	FS-B3-1×2	FE-B3-1×2	5,850m3/は各室排気を利用
		受水槽室・給水ポンプ室	54.4	3.4	184.8				5				924																第1種	1,100	1,100	0	FS-B3-3	FE-B3-3	排気は駐車場へ
		雨水ろ過室	30.3	3.4	103.0				5				515																第1種	600	600	0	FS-B3-11	FE-B3-11	排気は駐車場へ
		地域振興課倉庫	126.5	2.5	316.2				3				949																第1種	950	950	0	FS-B3-9	FE-B3-9	排気は駐車場へ
		南部農政現場作業等備品庫	25.9	3.4	88.1				3				264																第2種	300	0	300	FS-B3-7		
		南部農政下足洗い場	11.5	3.4	39.1				5				196																第3種	0	300	−300		FE-B3-7	排気は駐車場へ
		倉庫	149.2	3.4	507.3				3				1,522																第1種	1,600	1,600	0	FS-B3-4	FE-B3-4	排気は駐車場へ
		消火ポンプ室	64.4	3.4	218.9				5				1,094																第1種	1,200	1,200	0	FS-B3-2	FE-B3-2	排気は駐車場へ
		運転手物置	11.0	2.5	27.6				3				83																第1種	100	100	0	FS-B3-10	FE-B3-10	排気は駐車場へ
																															0				
		運転者控室	6.3	2.5	15.8		1					20		30	30							6.3	2.5	15.8	5	5	0.3	○	第1種	30	30	0	FS-B3-12	FE-B3-12	居室
		犬舎	18.9	3.4	64.3				10				643																第1種	650	650	0	FS-B3-6	FE-B3-6	
		消毒器具庫	44.5	2.5	111.3				3				334																第1種	350	350	0	FS-B3-8	FE-B3-8	
		EVホール	87.1	2.7	235.1																								第2種	800	0	800	FS-B3-5		
		トイレ(男子)	7.0	2.45	17.1				15				256																第3種	0	300	−300		FE-B3-5	
		トイレ(女子)	7.1	2.45	17.3				15				259																第3種	0	300	−300		FE-B3-5	
		多目的トイレ	5.4	2.45	13.2				15				198																第3種	0	200	−200		FE-B3-5	
																															800	800	0			
区役所	B2	駐車場	2,125.1	3.4	7,225.3				10												72,253								第1種	71,400+1,100	72,500	0	FS-B2-1×2	FE-B2-1×2	950m3/は各室排気を利用
		倉庫(1)	33.6	3.4	114.2				3				343																第1種	350	350	0	FS-B2-3	FE-B2-3	排気は駐車場へ
		倉庫(2)	27.3	3.4	92.7				3				278																第1種	300	300	0	FS-B2-6	FE-B2-6	排気は駐車場へ
		PCB保管庫	28.7	3.4	97.6				3				293																第1種	300	300	0	FS-B2-4	FE-B2-4	排気は駐車場へ
		駐車場用倉庫	15.3	2.5	38.1				3				114																第1種	150	150	0	FS-B2-2	FE-B2-2	排気は駐車場へ
		EVホール	69.9	2.7	188.6																								第2種	1,050	0	1,050	FS-B2-5		
		トイレ(男子)	8.9	2.45	21.8				15				327																第3種	0	350	−350		FE-B2-5	
		トイレ(女子)	11.2	2.45	27.4				15				411																第3種	0	450	−450		FE-B2-5	
		多目的トイレ	6.0	2.45	14.6				15				219																第3種	0	250	−250		FE-B2-5	
					0.0																										1,050	1,050	0			
区役所	B1	駐輪場	1,804.3	2.7	4,871.6				5												24,358	1,804.3	2.7	4,871.6	1,461	1,461	0.3		第1種	22,200+2,800	25,000	0	FS-B1-1	FE-B1-1	2800m3/は各室排気を利用
		公用車用駐輪場	58.4	2.7	157.7				5				788									58.4	2.7	157.7	47	47	0.3		第1種	800	800	0	FS-B1-2	FE-B1-3	
		オイルタンク室、前室	68.3	3.65	249.3				5				1,246									68.3	3.65	249.3	75	75	0.3		第3種	1,250	1,250	0		FE-B1-5	
		MDF室	15.0	3.7	54.7				1				55									15.0	3.65	54.7	16	16	0.3		第1種	50	50	0	FS-B1-3	FE-B1-6	
		SPC室	14.8	3.7	54.7	6.6	2					40		30	60							14.8	3.7	54.7	16	16	0.3		第1種	100	100		HET-B1-1	HET-B1-1	
		排煙ファン室	43.3	2.7	117.0				5				585									43.3	2.7	117.0	35	35	0.3		第1種	600	600	0	FS-B1-4	FE-B1-7	
																							計	5,504.9	1,651	1,651	0.3	○	第1種	25,000	25,000	0			
		第2自転車駐車場管理室	55.3	2.5	138.3		3					60		30	90							55.3	2.5	138.3	41	41	0.3	○	第1種	90	90	0	HET-B1-2	HET-B1-2	居室
区役所	1	中央管理室	45.9	2.5	114.6	6.6	7					140		30	210							45.9	2.5	114.6	34	34	0.3	○	第1種	210	210	0	HET-1-1	HET-1-1	居室
		宿直室	9.7	2.5	24.2	10	1					20		30	30							9.7	2.5	24.2	7	7	0.3	○	第1種	30	30	0	FS-1-4		居室
		SPC全体管理員室	32.5	2.5	81.3	6.6	5					100		30	150							32.5	2.5	81.3	24	24	0.3		第1種	150	0	150	HET-1-2	HET-1-2	居室
		業務員室	13.6	2.5	34.0	10	1					20		30	30							13.6	2.5	34.0	10	10	0.3		第1種	30	0	30			居室
		廊下	52.2	2.5	130.4																	52.2	2.5	130.4	39	39	0.3		第2種	0	0	0			
		多目的トイレ	4.6	2.5	11.6				15				173									4.6	2.5	11.6	3	3	0.3		第3種	0	180	0		FE-1-5	
																							計	257.2	77	77	0.3	○		180	180	0			
		店舗	128.5	3.0	385.4	3	43					860		30	1290							128.5	3	385.4	116	116	0.3		第3種	1,300	1,300	0		FE-1-1	
		厨房	55.1	2.7	148.6				50				7,432									55.1	2.7	148.6	45	45	0.3		第3種	7,500	7,500	0		FE-1-2	床面面積の30%を厨房と想定
																							計	534.0	160.2	160.2	0.3	○		8,800	8,800				
		客用トイレ(多目的)	3.9	2.5	9.8				15				148																第3種	200	200	0	屋外より	FE-1-4	
		ごみ置場	113.2	3.0	339.7				10				3,397																第1種	3,400	3,400	0	FS-1-3	FE-1-3	
区役所	2	こども家庭支援課事務室	201.2	2.9	583.5		34					680		30	1020							201.2	2.9	583.5	175	175	0.3		第2種	1,050	0	1,050	OHU-2-3		居室、外冷時1,550m3/h
		区会計室事務室	34.3	2.9	99.5		5					100		30	150							34.3	2.9	99.5	30	30	0.3		第2種	150	0	150	OHU-2-3		居室、外冷時250m3/h
		障害者・高齢支援担当事務室	337.0	2.9	977.3		61					1220		30	1830							337.0	2.9	977.3	293	293	0.3		第2種	1,850	0	1,850	OHU-2-3		居室、外冷時2,750m3/h
		ふれあいプラザ	30.7	2.9	89.0	6.6	5					100		30	150							30.7	2.9	89.0	27	27	0.3		第2種	150	0	150	OHU-2-1		居室、外冷時250m3/h
		共用待合ﾛﾋﾞｰ1・2	744.0	2.9	2,157.6	6.6	112					2240		30	3360							744.0	2.9	2,157.6	647	647	0.3		第2種	3,400	0	3,400	OHU-2-1		居室、外冷時5,100m3/h
		銀行	14.0	2.9	40.6		2					40		30	60							14.0	2.9	40.6	12	12	0.3		第2種	100	0	100	OHU-2-3		居室、外冷時150m3/h
		保険年金課事務室	290.9	2.9	843.6		46					920		30	1380							290.9	2.9	843.6	253	253	0.3		第2種	1,400	0	1,400	OHU-2-2		居室、外冷時2,100m3/h
		保険年金課会議室	75.5	2.9	219.0		36					720		30	1080							75.5	2.9	219.0	66	66	0.3		第2種	1,100	0	1,100	OHU-2-2		居室、外冷時1,550m3/h
		戸籍課事務室	184.0	2.9	533.6		29					580		30	870							184.0	2.9	533.6	160	160	0.3		第2種	900	0	900	OHU-2-2		居室、外冷時1,650m3/h
		証明書事務室	74.4	2.9	215.8		23					460		30	690							74.4	2.9	215.8	65	65	0.3		第2種	700	0	700	OHU-2-2		居室、外冷時1,050m3/h
		職員用更衣室(男)	39.6	2.5	99.1				3				297									39.6	2.5	99.1	30	30	0.3		第2種	300	0	300	OHU-2-2		外冷時450m3/h
		職員用更衣室(女)	39.6	2.5	99.1				3				297									39.6	2.5	99.1	30	30	0.3		第2種	300	0	300	OHU-2-2		外冷時450m3/h
		分別ごみ置場	6.9	2.5	17.3				10				173									6.9	2.5	17.3	5	5	0.3		第3種	0	200	−200		FE-2-1	
		湯沸	6.9	2.5	17.3				10				173									6.9	2.5	17.3	5	5	0.3		第3種	0	200	−200		FE-2-2	
		戸籍課書庫	51.0	2.45	124.9				3				375									51.0	2.45	124.9	37	37	0.3		第3種	0	700	−700		FE-2-3	
		湯沸室	3.6	2.45	8.8				10				88									3.6	2.45	8.8	3	3	0.3		第3種	0	200	−200		FE-2-4	
		職員用トイレ(男子)	17.9	2.45	43.9				15				658									17.9	2.45	43.9	13	13	0.3		第3種	0	800	−800		FE-2-5	
		職員用トイレ(女子)	14.5	2.45	35.5				15				533									14.5	2.45	35.5	11	11	0.3		第3種	0	600	−600		FE-2-5	
		職員用トイレ(多目的)	4.6	2.45	11.3				15				170									4.6	2.45	11.3	3	3	0.3		第3種	0	200	−200		FE-2-5	
		来庁者用トイレ(男子)	18.2	2.45	44.6				15				669									18.2	2.45	44.6	13	13	0.3		第3種	0	700	−700		FE-2-6	
		来庁者用トイレ(女子)	16.0	2.45	39.2				15				588									16.0	2.45	39.2	12	12	0.3		第3種	0	600	−600		FE-2-6	
		来庁者用トイレ(多目的)	6.7	2.45	16.3				15				245									6.7	2.45	16.3	5	5	0.3		第3種	0	250	−250		FE-2-6	
		来庁者用トイレ(多目的)	8.4	2.45	20.5				15				307									8.4	2.45	20.5	6	6	0.3		第3種	0	350	−350		FE-2-6	
																															0	6,600	−6,600		FE-2-8～13	余剰排気ファン
																							計	6,337.1	1,901	1,901	0.3	○		11,400	4,800	0			外冷時6,600+5,600m3/h

備考

1. 居室有効換気量(※1:建築基準法28条　令20条2による換気)〔V=20Af/N(m3/h)〕
2. 換気回数による換気量〔V=n1·V1〕
3. 燃焼必要外気量(建築基準法28条　令20条3による換気):燃料種別(都市ガス13A)〔V=(定数·理論廃ガス量)(K)·燃料消費量(Q)〕
4. 発生熱除去換気量〔V=1000·Hs/(0.33×温度差)〕、(※2:換気用温度条件　外気　33.6　DB(℃)、室内　40.0　DB(℃))
5. 駐車場必要換気量〔V=n1·V1〕

鹿島・東畑設計共同企業体

鹿島建設株式会社一級建築士事務所
株式会社東畑建築事務所

設備　協力会社
会社名　新菱冷熱工業㈱ 横浜支店
担当者

竣工図　2013. 02. 28　工事監理　設計　施工

戸塚駅西口再開発事業
公益施設整備PFI事業建設工事
空調設備
換気風量表-1

SCALE 1/−　DATE 2011 − 04 − 28

設計責任者　平岡 雅徳
設計担当者　弘本 真一　野口 雅仁　鈴木 雄介
GA設備者　中川 桂　杉谷 広智
GA設備GA担当者　小沢 真吾　武藤 敏明

一級建築士 241773　八木 佳

JOB 090536B
DWG M − 022

本図面は建物の維持管理のための参考資料です。建物の現状と図面が完全に一致していることを保証するものではありません。

No.

換気風量表

系統名	階	室名	室条件			換気計算条件						換気計算										シックハウス換気計算						設計換気量・系統別風量				機器名称		備考
			床面積	天井高	室容積	実況に応じた1人当たりの占有面積	人員	換気率	換気回数	燃料消費量	発生熱量顕熱	換気量				燃焼必要外気量(火気使用室)			発生熱除去換気量		駐車場有効換気量	床面積小計	平均天井高	気積	換気種別による換気量		換気回数	判定	換気種別	外気	排気	エアバランス			
												居室有効換気量(※1)	換気回数による換気量	外気量単位量	居室有効換気量(導入外気)	K 排気装置別定数	理論廃ガス量	有効換気量	温度差(※2)	有効換気量													
			Af (㎡)	h (m)	V_1=Af·h (m3)	(㎡/人)	ρ=Af/N (人)	OA_S (m3/h・㎡)	n_1 (回/h)	Q (kW)	H_S (kW)	V=20Af/N (m3/h)	(m3/h)	(m3/人・h)	(m3/h)	(−)	(m3/kW・h)	(m3/h)	(K)	(m3/h)	(m3/h)	A_2 (㎡)	h_2 (m)	V_2=A_2・h_2 (m3)	給気機 Vc=V_2・n_2 (m3/h)	排気機 (m3/h)	n_2 (回/h)			(m3/h)	(m3/h)	(m3/h)			
区役所	2	サーバー室	25.2	2.45	61.7				1				62																第1種	100	100	0	FS-2-1	FE-2-7	
全体	3	エントランスホール	395.6	4.0	1,582.4	10	40					800		30	1200							395.6	4	1,582.4	475	475	0.3							
利用		地産地消等インフォメーション	16.6	3.6	59.8	3	6					120		30	180							16.6	3.6	59.8	18	18	0.3		第2種	200	0	200	OHU-3-1		居室
ゾーン																																		
																							計	1,642.2	493	493	0.3	○		1,400	0	1,400			
		防災倉庫	25.2	3.0	75.5				3				227																第3種	0	250	−250		FE-3-1	
市民	3	区民広場	442.3	4.0	1,769.3	10	44					880		30	1320							442.3	4	1,769.3	531	531	0.3		第2種	1,350		1,350	OHU-3-2		居室
利用		多目的スペース(大)	202.0	3.6	727.3	1	200					4000		30	6000							202.0	3.6	727.3	218	218	0.3		第2種	6,000		6,000	OHU-3-3		居室
ゾーン		控室1	10.6	2.7	28.7	5	2					40		30	60							10.6	2.7	28.7	9	9	0.3		第2種	100		100	OHU-3-3		居室
		控室2	10.6	2.7	28.7	5	2					40		30	60							10.6	2.7	28.7	9	9	0.3		第2種	100		100	OHU-3-3		居室
		多目的スペース1(小)	37.4	3.0	112.1	2	19					380		30	570							37.4	3	112.1	34	34	0.3		第2種	600		600	OHU-3-2		居室
		多目的スペース2(中)	38.0	3.0	114.0	2	19					380		30	570							38.0	3	114.0	34	34	0.3		第2種	600		600	OHU-3-2		居室
		情報コーナー	80.8	4.0	323.0	10	8					160		30	240							80.8	4	323.0	97	97	0.3		第3種	250		250	OHU-3-2		
		倉庫1	21.3	2.7	57.4				3				172									21.3	2.7	57.4	17	17	0.3		第3種		250	−250		FE-3-5	
		倉庫2	21.3	2.7	57.4				3				172									21.3	2.7	57.4	17	17	0.3		第3種		250	−250		FE-3-5	
		倉庫3	9.4	2.7	25.3				3				76									9.4	2.7	25.3	8	8	0.3		第3種		150	−150		FE-3-4	
		倉庫4	9.2	2.7	25.0				3				75									9.2	2.7	25.0	7	7	0.3		第3種		150	−150		FE-3-4	
		倉庫5	9.4	2.7	25.3				3				76									9.4	2.7	25.3	8	8	0.3		第3種		150	−150		FE-3-4	
		控室	23.6	2.7	63.7				3				191									23.6	2.7	63.7	19	19	0.3		第3種		200	−200		FE-3-8	
		授乳室	11.9	2.5	29.8				3				89									11.9	2.5	29.8	9	9	0.3		第3種		100	−100		FE-3-3	
		客用トイレ(男)	29.8	2.45	73.0				15				1,095									29.8	2.45	73.0	22	22	0.3		第3種		1,100	−1,100		FE-3-7	
		客用トイレ(女)	29.8	2.45	73.0				15				1,095									29.8	2.45	73.0	22	22	0.3		第3種		1,100	−1,100		FE-3-6	
		客用トイレ(多目的)	7.1	2.45	17.4				15				261									7.1	2.45	17.4	5	5	0.3		第3種		300	−300		FE-3-7	
		客用トイレ(多目的)	7.8	2.45	19.1				15				287									7.8	2.45	19.1	6	6	0.3		第3種		300	−300		FE-3-6	
		職員用トイレ(男子)	5.6	2.45	13.7				15				206									5.6	2.45	13.7	4	4	0.3		第3種		300	−300		FE-3-9	
		職員用トイレ(女子)	9.9	2.45	24.3				15				364									9.9	2.45	24.3	7	7	0.3		第3種		400	−400		FE-3-9	
																													第3種		4,850	−4,850		FE-3-13	余剰排気ファン
																							計	3,607.4	1,082	1,082	0.3	○		9,000	9,600	−600			
区民	3	ギャラリー、ギャラリー前室	246.7	3.6	888.1	5	49					980		30	1470							246.7	3.6	888.1	266	266	0.3		第1種	1,550	1,350	200	HET-K3-1,2	HET-K3-1,2	居室
文化		ギャラリー控室	9.8	2.7	26.4	6.6	1					20		30	30							9.8	2.7	26.4	8	8	0.3		第1種	30	30	0	FS-K3-1	FE-K3-1	居室
センター		ギャラリー倉庫	15.1	3.0	45.2				3				136									15.1	3	45.2	14	14	0.3		第3種		200	−200		FE-K3-2	
																							計	959.8	288	288	0.3	○		1,580	1,580	0			
区役所	3	子育て支援スペース	69.1	3.6	248.6	6.6	10					200		30	300							69.1	3.6	248.6	75	75	0.3		第1種	300		300	HET-3-2	HET-3-2	居室
		パントリー	15.6	2.7	42.1				5				211									15.6	2.7	42.1	13	13	0.3		第3種		300	−300		FE-3-11	
																							計	290.8	87.2	87.2	0.3	○		300	300	0			
		食堂	155.8	4.0	623.1	3	51					1020		30	1530							155.8	4	623.1	187	187	0.3	○	第1種	1,550	1,550	0	HET-3-1	HET-3-1	居室
		厨房	27.5	2.7	74.2				50	184			3,710			30	0.93	5134											第1種	6,430	6,430	0	FS-3-2	FE-3-10	
		更衣室	6.4	2.5	16.0				1				16																第3種	30	30	0	FS-3-3	FE-3-12	
区民	4	1階客席	277.8	12.78	3,550.3	0.7	388					7760		30	11640							277.8	12.78	3,550.3	1,065	1,065	0.3		第1種	11,700	11,700	0	AHU−K4-1		居室
文化		2階客席	107.6	12.78	1,375.1	1.0	112					2240		30	3360							107.6	12.78	1,375.1	413	413	0.3		第1種	3,360	3,360	0	AHU−K5-1		居室
センター		舞台	201.4	25.5	5,135.7	3.4	60					1200		30	1800							201.4	25.5	5,135.7	1,541	1,541	0.3		第1種	3,360	1,800	0	AHU−K4-2		居室
																							計	10,061.1	3,018.3	3,018.3	0.3	○							
		親子席	10.6	2.25	23.9	2	5					100		30	150							10.6	2.25	23.9	7	7	0.3		第1種	150		150	HET−K4-4	HET−K4-4	居室
		倉庫2	2.1	2.5	5.3				3				16									2.1	2.5	5.3	2	2	0.3		第3種		75	−75		HET−K4-4	
		倉庫3	2.1	2.5	5.3				3				16									2.1	2.5	5.3	2	2	0.3		第3種		75	−75		FE-K4-16	
																							計	34.4	10	10	0.3	○		150	150	0			
		ホワイエ	230.7	3.0	692.0	10	23					460		30	690							230.7	3	692.0	208	208	0.3		第2種	3,800	0	3,800	OHU-4-2		居室
		授乳室	5.8	2.5	14.5				3				43									5.8	2.5	14.5	4	4	0.3		第3種	0	50	−50		FE-K4-1	
		多目的トイレ(男子)	5.9	2.5	14.5				15				217									5.9	2.45	14.5	4	4	0.3		第3種	0	250	−250		FE-K4-2	
		多目的トイレ(女子)	5.8	2.5	14.3				15				214									5.8	2.45	14.3	4	4	0.3		第3種	0	250	−250		FE-K4-2	
		客用トイレ(男子)	24.5	2.5	60.0				15				900									24.5	2.45	60.0	18	18	0.3		第3種	0	950	−950		FE-K4-2	
		客用トイレ(女子)	36.6	2.5	89.7				15				1,345									36.6	2.45	89.7	27	27	0.3		第3種	0	1,400	−1,400		FE-K4-3	
		パントリー・倉庫	13.3	2.5	33.3				20				665									13.3	2.5	33.3	10	10	0.3		第3種	0	700	−700		FE-K4-4	
		倉庫4	14.3	3.3	47.2				3				142									14.3	3.3	47.2	14	14	0.3		第3種	0	200	−200		FE-K4-5	
																							計	965.3	289.6	289.6	0.3	○		3,800	3,800	0			
		主催者控室	19.7	2.7	53.2	5	4					80		30	120							19.7	2.7	53.2	16	16	0.3		第2種	200	0	200	OHU-4-2		
		荷捌き	164.0	3.3	541.2																	164.0	3.3	541.2	162	162	0.3		第2種	950	0	950	OHU-4-2		
		楽屋1	29.3	2.7	79.1	5	6					120		30	180							29.3	2.7	79.1	24	24	0.3		第1種	200	200	0	OHU-4-2	FE-K4-6	居室
		楽屋2	44.8	2.7	121.0	5	9					180		30	270							44.8	2.7	121.0	36	36	0.3		第1種	300	300	0	OHU-4-2	FE-K4-6	居室
		楽屋3	60.5	2.7	163.3	5	12					240		30	360							60.5	2.7	163.3	49	49	0.3		第1種	400	400	0	OHU-4-2	FE-K4-6	居室
		楽屋4	39.9	2.7	107.8	5	8					160		30	240							39.9	2.7	107.8	32	32	0.3		第1種	250	250	0	OHU-4-2	FE-K4-6	居室
		楽屋ラウンジ	27.9	2.7	75.3	5	6					120		30	180							27.9	2.7	75.3	23	23	0.3		第2種	200	0	200	OHU-4-2		
		事務室	62.9	2.7	169.8	6.6	10					200		30	300							62.9	2.7	169.8	51	51	0.3		第2種	300	0	300	OHU-4-2		居室
		給湯室	2.7	2.5	6.8				10				68									2.7	2.5	6.8	2	2	0.3		第3種	0	300	−300		FE-4-7	
		出演者用トイレ(男子)	12.3	2.45	30.2				15				453									12.3	2.45	30.2	9	9	0.3		第3種	0	550	−550		FE-K4-11	
		出演者用トイレ(女子)	14.8	2.45	36.2				15				543									14.8	2.45	36.2	11	11	0.3		第3種	0	600	−600		FE-K4-11	
		出演者用トイレ(多目的)	3.1	2.45	7.7				15				115									3.1	2.45	7.7	2	2	0.3		第3種	0	150	−150		FE-K4-11	
		シャワー室(男)	1.0	2.5	2.5				10				25									1.0	2.5	2.5	1	1	0.3		第3種	0	25	−25		FE-K4-14	
		シャワー室(女)	1.0	2.5	2.5				10				25									1.0	2.5	2.5	1	1	0.3		第3種	0	25	−25		FE-K4-14	
																							計	1,396.6	419	419	0.3	○		2,800	2,800	0			
		リハーサル室	126.6	3.0	379.8	6.6	19					380		30	570							126.6	3	379.8	114	114	0.3	○	第1種	600	600	0	HET−4-1	HET−4-1	居室
		創作室	66.9	3.0	200.7	6.6	10					200		30	300							66.9	3	200.7	60	60	0.3	○	第1種	300	300	0	HET−4-1	HET−4-1	居室

備考

1. 居室有効換気量(※1:建築基準法28条　令20条2による換気)〔V=20Af/N(m3/h)〕
2. 換気回数による換気量〔V_1=n1・V1〕
3. 燃焼必要外気量(建築基準法28条　令20条3による換気):燃料種別(都市ガス13A)〔V=(定数・理論廃ガス量)(K)・燃料消費量(Q)〕
4. 発生熱除去換気量〔V=1000・Hs/(0.33×温度差)〕、(※2:換気用温度条件　外気　33.6　DB(℃)、室内　40.0　DB(℃))
5. 駐車場必要換気量〔V_2=n1・V1〕

鹿島・東畑設計共同企業体

鹿島建設株式会社一級建築士事務所
株式会社東畑建築事務所

設備　協力会社
会社名　新菱冷熱工業㈱ 横浜支店
担当者

竣工図　2013 02 28
工事監理　設計　施工

戸塚駅西口再開発事業
公益施設整備(PFI)事業施設工事
空調設備
換気風量表-2

SCALE　1/−　DATE 2011 − 04 − 28

設計責任者　平岡 雅哉
設計担当者　弘木 真一　中川 桂　駒口 康仁　小沢 真吾　武藤 敏明　鈴木 雄介　杉谷 広智
GA担当者　GA部署GA担当者

一級建築士 241773
八木 佳

JOB 090536B
DWG M − 023

本図面は建物の維持管理のための参考資料です。建物の現状と図面が完全に一致していることを保証するものではありません。

No.

換気風量表

系統名	階	室名	室条件			換気計算条件						換気計算										シックハウス換気計算						設計換気量・系統別風量				機器名称		備考
			床面積	天井高	室容積	実況に応じた1人当たりの占有面積 N	人員	換気率	換気回数	燃料消費量	発生熱量顕熱	換気量				燃焼必要外気量(火気使用室)			発生熱除去換気量		駐車場有効換気量	床面積小計	平均天井高	気積	換気種別による換気量		換気回数	判定	換気種別	外気	排気	エアバランス			備考
												居室有効換気量(※1)	換気回数による換気量	外気量	居室有効換気量(導入外気)	K		有効換気量	温度差(※2)	有効換気量					Vc=V_2・n_2								
														単位量		排気装置別定数	理論廃ガス量																	
			Af (㎡)	h (m)	V_1=Af・h (m3)	(㎡/人)	ρ=Af/N (人)	OA_S (m3/h・㎡)	n_1 (回/h)	Q (kW)	H_S (kW)	V=20Af/N (m3/h)	(m3/h)	(m3/人・h)	(m3/h)	(-)	(m3/kW・h)	(m3/h)	(*2) (K)	(m3/h)	(m3/h)	A_2 (㎡)	h_2 (m)	V_2=A_2・h_2 (m3)	給気機 (m3/h)	排気機 (m3/h)	n_2 (回/h)			(m3/h)	(m3/h)	(m3/h)			
区民	4	練習室1	48.6	2.7	131.2	6.6	8					160		30	240							48.6	2.7	131.2	39	39	0.3	○	第2種	250	250	0	HET-K4-1	HET-K4-1	居室
文化																																			
センター		練習室2	38.0	2.7	102.5	6.6	6					120		30	180							38.0	2.7	102.5	31	31	0.3	○	第2種	200	200	0	HET-K4-2	HET-K4-2	居室
		練習室3	38.0	2.7	102.5	6.6	6					120		30	180							38.0	2.7	102.5	31	31	0.3	○	第2種	200	200	0	HET-K4-3	HET-K4-3	居室
		倉庫1	46.3	3.3	152.8				3				458																第1種	500	500	0	FS-K4-1	FE-K4-8	
		ロビー	398.7	3.0	1,196.2	10	40					800		30	1200							398.7	3	1,196.2	359	359	0.3	○	第2種	1,600	0	1,600	OHU-4-1		居室
		練習室前廊下	194.4	3.0	583.2	10	19					380		30	570							194.4	3	583.2	175	175	0.3		第2種	900	0	900	OHU-4-1		
		練習室1倉庫	9.3	2.5	23.2				3				69									9.3	2.5	23.2	7	7	0.3		第3種	0	150	-150		FE-K4-12	
		練習室2倉庫	9.6	2.5	24.1				3				72									9.6	2.5	24.1	7	7	0.3		第3種	0	150	-150		FE-K4-12	
		練習室3倉庫	9.6	2.5	24.1				3				72									9.6	2.5	24.1	7	7	0.3		第3種	0	150	-150		FE-K4-12	
		倉庫5	29.8	3.0	89.4				3				268									29.8	3	89.4	27	27	0.3		第3種	0	400	-400		FE-K4-9	
		創作室倉庫	10.0	3.0	30.1				3				90									10.0	3	30.1	9	9	0.3		第3種	0	150	-150		FE-K4-10	
		客用トイレ(男子)	14.7	2.45	36.0				15				540									14.7	2.45	36.0	11	11	0.3		第3種	0	600	-600		FE-K4-13	
		客用トイレ(女子)	17.1	2.45	41.9				15				628									17.1	2.45	41.9	13	13	0.3		第3種	0	650	-650		FE-K4-13	
		客用トイレ(多目的)	6.6	2.45	16.2				15				243									6.6	2.45	16.2	5	5	0.3		第3種	0	250	-250		FE-K4-13	
																							計	2,064.4	619.3	619.3	0.3	○		2,500	2,500	0			
区役所	5	エックス線事務室	60.8	2.7	164.2	10	6					120		30	180							60.8	2.7	164.2	49	49	0.3		第2種	200	0	200	OHU-5-2		居室、外冷時300m3/h
		更衣スペース	15.1	2.7	40.8		2					40		30	60							15.1	2.7	40.8	12	12	0.3		第2種	100	0	100	OHU-5-2		居室、外冷時150m3/h
		エックス線撮影室	13.1	2.7	35.3		1					20		30	30							13.1	2.7	35.3	11	11	0.3		第2種	50	0	50	OHU-5-2		居室、外冷時100m3/h
		歯科相談室	59.7	2.7	161.1	6.6	9					180		30	270							59.7	2.7	161.1	48	48	0.3		第2種	300	0	300	OHU-5-1		居室、外冷時500m3/h
		母子相談室	91.9	2.7	248.0	6.6	14					280		30	420							91.9	2.7	248.0	74	74	0.3		第2種	450	0	450	OHU-5-1		居室、外冷時700m3/h
		健康相談室1	39.6	2.7	106.9	3	13					260		30	390							39.6	2.7	106.9	32	32	0.3		第2種	400	0	400	OHU-5-1		居室、外冷時600m3/h
		健康相談室2	40.3	2.7	108.7	3	13					260		30	390							40.3	2.7	108.7	33	33	0.3		第2種	400	0	400	OHU-5-1		居室、外冷時600m3/h
		受付事務室	44.3	2.7	119.6	6.6	7					140		30	210							44.3	2.7	119.6	36	36	0.3		第2種	250	0	250	OHU-5-2		居室、外冷時400m3/h
		検診部門待合ロビー	280.8	2.7	758.2	10	28					560		30	840							280.8	2.7	758.2	227	227	0.3		第2種	1,200	0	1,200	OHU-5-1		居室、外冷時1800m3/h
		試験検査室	54.4	2.7	146.8	10	5			1.15kW×4			0			40	0.93	171				54.4	2.7	146.8	44	44	0.3		第2種	200	0	200	OHU-5-2		居室、外冷時300m3/h
		栄養相談室	114.2	2.7	308.2	8	14					280		30	420							114.2	2.7	308.2	92	92	0.3		第2種	500	0	500	OHU-5-1		居室、外冷時750m3/h
		予防接種室準備室	13.1	2.7	35.3	10	1					20		30	30							13.1	2.7	35.3	11	11	0.3		第2種	50	0	50	OHU-5-2		居室、外冷時100m3/h
		予防接種室	256.1	2.7	691.5	3	85					1700		30	2550							256.1	2.7	691.5	207	207	0.3		第2種	2,550	0	2,550	OHU-5-2		居室、外冷時3,850m3/h
		授乳室	10.1	2.7	27.3				3				82									10.1	2.7	27.3	8	8	0.3		第3種	0	100	-100		FE-5-1	
		予防接種室倉庫	20.5	2.7	55.3				3				166									20.5	2.7	55.3	17	17	0.3		第3種	0	200	-200		FE-5-3	
		来客者用便所(男)	17.6	2.45	43.1				15				647									17.6	2.45	43.1	13	13	0.3		第3種	0	650	-650		FE-5-4	
		来客者用便所(女)	16.9	2.45	41.4				15				621									16.9	2.45	41.4	12	12	0.3		第3種	0	630	-630		FE-5-4	
		来客者用多目的トイレ(男)	4.6	2.45	11.3				15				170									4.6	2.45	11.3	3	3	0.3		第3種	0	170	-170		FE-5-4	
																														0					
		滅菌室・廃棄物保管庫	8.4	2.45	20.6				3				62									8.4	2.45	20.6	6	6	0.3		第3種	0	100	-100		FE-5-7 -15	
		洗濯場	3.3	2.45	8.1				15				121									3.3	2.45	8.1	2	2	0.3		第3種	0	150	-150		FE-5-8	
		ごみ置場湯沸室	6.2	2.45	15.2				10				152									6.2	2.45	15.2	5	5	0.3		第3種	0	200	-200		FE-5-9	
		来庁者用トイレ(男子)	16.8	2.45	41.2				15				617									16.8	2.45	41.2	12	12	0.3		第3種	0	650	-650		FE-5-10	
		来庁者用トイレ(女子)	21.1	2.45	51.7				15				775									21.1	2.45	51.7	16	16	0.3		第3種	0	800	-800		FE-5-10	
		来庁者用多目的トイレ	9.4	2.45	23.0				15				345									9.4	2.45	23.0	7	7	0.3		第3種	0	350	-350		FE-5-10	
		防災倉庫	178.2	2.7	481.1				3				1,443									178.2	2.7	481.1	144	144	0.3		第3種	0	1,450	-1,450		FE-5-11	
																														0	1,200	-1,200		FE-5-12～14	余剰排気ファン
																							計	3,743.7	1,123	1,123	0.3	○		6,650	6,650	0			外冷時1,200+3,500m3/h
		栄養相談室(IHコンロ)	114.2	2.7	308.2					4.0kW×5 (IHコンロ)						30	−	600											第3種	2,000	2,000	0		FE-5-2×5台	
区民	5	ホワイエ	156.5	2.7	422.6	10	16					320		30	480							156.5	2.7	422.6	127	127	0.3		第2種	3,200	0	3,200	OHU-4-2		居室
文化		客用トイレ(男子)	22.2	2.45	54.4				15				816									22.2	2.45	54.4	16	16	0.3		第3種	0	850	-850		FE-K5-2	
センター		客用トイレ(女子)	32.0	2.45	78.4				15				1,176									32.0	2.45	78.4	24	24	0.3		第3種	0	1,200	-1,200		FE-K5-3	
		客用トイレ(多目的)	5.5	2.45	13.5				15				202									5.5	2.45	13.5	4	4	0.3		第3種	0	250	-250		FE-K5-2	
		ホワイエ(熱溜り)	66.0	7.5	495.0				1				495									66.0	7.5	495.0	149	149	0.3		第3種	0	550	-550		FE-K5-5	
		音響ラック室	5.0	2.5	12.5				3				38									5.0	2.5	12.5	4	4	0.3		第3種	0	50	-50		FE-K5-4	
		倉庫3	25.5	2.7	68.9				3				207									25.5	2.7	68.9	21	21	0.3		第3種	0	250	-250		FE-K5-6	
		更衣室	5.0	2.45	12.3				3				37									5.0	2.45	12.3	4	4	0.3		第3種	0	50	-50		FE-K5-8	
																							計	1,157.5	347.3	347.3	0.3	○		3,200	3,200	0			
		音響室調光室	23.7	2.4	56.9	10	3					60		30	90							23.7	2.4	56.9	17	17	0.3	○	第1種	100	100	0	FS-K5-1	FE-K5-1	
		倉庫2	92.5	2.7	249.8				3				749									92.5	2.7	249.8	75	75	0.3		第1種	750	750	0	FS-K5-2	FE-K5-7	
区役所	6	打合せ室1	32.8	2.7	88.5		10					200		30	300							32.8	3.9	127.9	38	38	0.3		第2種	300	0	300	OHU-6-1		居室、外冷時500m3/h
		小会議室1	22.5	2.7	60.8		10					200		30	300							22.5	3.9	87.8	26	26	0.3		第2種	300	0	300	OHU-6-1		居室、外冷時500m3/h
		中会議室	65.7	2.7	177.3		25					500		30	750							65.7	3.9	256.1	77	77	0.3		第2種	750	0	750	OHU-6-1		居室、外冷時1,150m3/h
		衛生化学検査室	47.2	2.7	127.4	10	5					100		30	150							47.2	3.9	184.0	55	55	0.3		第2種	150	0	150	OHU-6-1		居室、外冷時250m3/h
		生活衛生課事務室	81.7	2.7	220.6		12					240		30	360							81.7	3.9	318.7	96	96	0.3		第2種	400	0	400	OHU-6-1		居室、外冷時600m3/h
		応接ローナー	31.6	2.7	85.3	2	16					320		30	480							31.6	3.9	123.2	37	37	0.3		第2種	500	0	500	OHU-6-1		居室、外冷時750m3/h
		第2書庫	65.3	2.7	176.4				3				529									65.3	3.9	254.8	76	76	0.3		第3種	0	700	-700		FE-6-1	
		第1書庫	114.7	2.7	309.8				3				929									114.7	3.9	447.5	134	134	0.3		第3種	0	1,100	-1,100		FE-6-2	
		待合ロビー	280.3	2.7	756.8	10	28					560		30	840							280.3	3.9	1,093.2	328	328	0.3		第2種	900	0	900	OHU-6-1		居室、外冷時1,400m3/h
		保護課・福祉保険課事務室	487.6	2.7	1,316.4		64					1280		30	1920							487.6	3.9	1,901.5	570	570	0.3		第2種	2,000	0	2,000	OHU-6-2		居室、外冷時2900m3/h
		選挙管理委員会倉庫	169.9	2.7	458.7				3				1,376									169.9	3.9	662.6	199	199	0.3		第3種	0	1,500	-1,500		FE-6-5	
		職員用更衣室(男)	14.9	2.45	36.5				3				110									14.9	2.45	36.5	11	11	0.3		第2種	250	0	250	OHU-6-2		外冷時400m3/h
		職員用更衣室(女)	14.9	2.45	36.5				3				110									14.9	2.45	36.5	11	11	0.3		第2種	250	0	250	OHU-6-2		外冷時400m3/h
		ごみ置場湯沸室	6.2	2.45	15.2				10				152									6.2	2.45	15.2	5	5	0.3		第3種	0	200	-200		FE-6-6	
		職員トイレ(男)	6.3	2.45	15.4				15				232									6.3	2.45	15.4	5	5	0.3		第3種	0	250	-250		FE-6-3	
		職員トイレ(女)	6.3	2.45	15.4				15				232									6.3	2.45	15.4	5	5	0.3		第3種	0	250	-250		FE-6-4	
		来庁者用トイレ(男子)	16.8	2.45	41.2				15				617									16.8	2.45	41.2	12	12	0.3		第3種	0	650	-650		FE-6-8	
		来庁者用トイレ(女子)	21.1	2.45	51.7				15				775									21.1	2.45	51.7	16	16	0.3		第3種	0	800	-800		FE-6-8	
		来庁者用多目的トイレ	9.2	2.45	22.5				15				338									9.2	2.45	22.5	7	7	0.3		第3種	0	350	-350		FE-6-8	
																																		FE-6-9	余剰排気ファン
																							計	5,691.6	1,707	1,707	0.3	○		5,800	5,800	0			外冷時0+2,950m3/h

備考
1. 居室有効換気量(※1:建築基準法28条　令20条2による換気)〔V=20Af/N(m3/h)〕
2. 換気回数による換気量〔V=n1・V1〕
3. 燃焼必要外気量(建築基準法28条　令20条3による換気):燃料種別(都市ガス13A)〔V=(定数・理論廃ガス量)(K)・燃料消費量(Q)〕
4. 発生熱除去換気量〔V=1000・Hs/(0.33×温度差)〕、(※2:換気用温度条件　外気　33.6 DB(℃)、室内　40.0 DB(℃))
5. 駐車場必要換気量〔V=n1・V1〕

鹿島・東畑設計共同企業体

鹿島建設株式会社一級建築士事務所
株式会社東畑建築事務所

設備　協力会社
会社名　新菱冷熱工業㈱ 横浜支店
担当者

竣工図　2013 02 26
工事監理　設計　施工

戸塚駅西口再開発事業
公益施設整備PFI事業施設工事
空調設備
換気風量表-3

SCALE 1/—　DATE 2011 — 04 — 28

設計責任者	設計担当者	GA担当者	GA部署GA担当者
平岡 雅哉	弘木 真一 駒口 康仁 鈴木 誠介 / 中川 桂 杉谷 広智	小沢 真吾	武藤 敏明

一級建築士 241773 八木 佳

JOB 090536B
DWG M — 024

本図面は建物の維持管理のための参考資料です。建物の現状と図面が完全に一致していることを保証するものではありません。

No.

換気風量表

系統名	階	室名	室条件			換気計算条件						換気計算										シックハウス換気計算							設計換気量・系統別風量				機器名称		備考
			床面積	天井高	室容積	実況に応じた1人当たりの占有面積 N	人員	換気率	換気回数	燃料消費量	発生熱量顕熱	換気量				燃焼必要外気量(火気使用室)			発生熱除去換気量			床面積小計	平均天井高	気積	換気種別による換気量		換気回数	判定	換気種別	外気	排気	エアバランス			
												居室有効換気量(※1)	換気回数による換気量	外気量	居室有効換気量(導入外気)	K 排気装置別定数	理論廃ガス量	有効換気量	温度差(※2)	有効換気量	有効換気量				給気機	排気機								
			Af (㎡)	h (m)	V_1=Af・h (m3)	(㎡/人)	ρ=Af/N (人)	OA_S (m3/h・㎡)	n_1 (回/h)	Q (kW)	H_S (kW)	V=20Af/N (m3/h)	(m3/h)	(m3/人・h)	(m3/h)	(−)	(m3/kW・h)	(m3/h)	(K)	(m3/h)	(m3/h)	A_2 (㎡)	h_2 (m)	V_2=A_2・h_2 (m3)	Vc=V_2・n_2 (m3/h)	(m3/h)	n_2 (回/h)			(m3/h)	(m3/h)	(m3/h)			
区民	6	倉庫4	81.4	2.45	199.5				3				598																第3種	0	600	−600		FE−K6−1	
文化		廊下1	49.8	2.45	122.1																								第2種	650	0	650	FS−K6−1		
センター		更衣室	5.0	2.45	12.3				3				37																第3種	0	50	−50		FE−K6−3	
				2.45																										650	650	0			
		ホール機械室1	135.5	4.0	542.1				3				1,626																第1種	1,700	1,700	0	FS−K6−2	FE−K6−2	
区役所	7	休憩室	39.2	2.7	105.8	5	8					160		30	240							39.2	4.2	165	49	49	0.3		第2種	300	0	300	OHU−7−1		居室、外冷時500m3/h
		休養室(男子)	36.3	2.7	98.0	5	7					140		30	210							36.3	4.2	152	46	46	0.3		第2種	250	0	250	OHU−7−1		居室、外冷時400m3/h
		休養室(女子)	40.5	2.7	109.4	5	8					160		30	240							40.5	4.2	170	51	51	0.3		第2種	250	0	250	OHU−7−1		居室、外冷時400m3/h
		応接コーナー	29.4	2.7	79.4	2	15					300		30	450							29.4	4.2	123	37	37	0.3		第2種	450	0	450	OHU−7−1		居室、外冷時700m3/h
		待合ロビー	280.2	2.7	756.6	10	28					560		30	840							280.2	4.2	1,177	353	353	0.3		第2種	900	0	900	OHU−7−1		居室、外冷時1,400m3/h
		税務課会議室	78.6	2.7	212.1	2	39					780		30	1170							78.6	4.2	330	99	99	0.3		第2種	1,200	0	1,200	OHU−7−1		居室、外冷時1,800m3/h
		納税・課税担当事務室	487.6	2.7	1,316.4	6.6	73					1460		30	2190							487.6	4.2	2,048	614	614	0.3		第2種	2,200	0	2,200	OHU−7−2		居室、外冷時3,300m3/h
		第3書庫	212.8	2.45	521.3				3				1,564									212.8	2.45	521	156	156	0.3		第3種	0	1,850	−1,850		FE−7−1	
		職員用更衣室(男)	14.9	2.45	36.5				3				110									14.9	2.45	37	11	11	0.3		第2種	250	0	250	OHU−7−2		外冷時400m3/h
		職員用更衣室(女)	14.9	2.45	36.5				3				110									14.9	2.45	37	11	11	0.3		第2種	250	0	250	OHU−7−2		外冷時400m3/h
		ごみ置場湯沸室	6.2	2.45	15.2				10				152									6.2	2.45	15	5	5	0.3		第3種	0	200	−200		FE−7−3	
		職員トイレ(男)	6.3	2.45	15.4				15				232									6.3	2.45	15	5	5	0.3		第3種	0	250	−250		FE−7−2	
		職員トイレ(女)	6.3	2.45	15.4				15				232									6.3	2.45	15	5	5	0.3		第3種	0	250	−250		FE−7−2	
		来庁者用トイレ(男子)	16.8	2.45	41.2				15				617									16.8	2.45	41	12	12	0.3		第3種	0	650	−650		FE−7−5	
		来庁者用トイレ(女子)	21.1	2.45	51.7				15				775									21.1	2.45	52	16	16	0.3		第3種	0	800	−800		FE−7−5	
		来庁者用多目的トイレ	9.2	2.45	22.5				15				338									9.2	2.45	23	7	7	0.3		第3種	0	350	−350		FE−7−5	
																														0	1,700	−1,700		FE−7−7〜8	余剰排気ファン
																							計	4,921	1,476	1,476	0.3	○		6,050	6,050	0			外冷時1,700+3,150m3/h
区民	7	廊下1・2	135.0	2.5	330.8								240																−	800	0	800			
文化		照明盤・機構盤室	32.1	2.5	80.1				3																				第3種	0	250	−250		FE−K7−1	
センター		消火ポンペ室	36.5	4.3	157.0				3				471																第3種	0	500	−500		FE−K7−2・3	
		更衣室	5.0	2.45	12.3				3				37																第3種	0	50	−50		FE−K7−5	
																							計	0.0	0	0	0.3			800	800	0			
		電気室	319.8	4.3	1,375.0				5		(39.3KW)		6,875									319.8	4.3	1,375.0	412	412	0.3		第1種	6,900	6,900	0	FS−K7−1	FE−K7−4	機器発熱は空調機にて処理
区役所	8	打合せ室2	50.1	2.7	135.3		10					200		30	300							50.1	3.9	195	59	59	0.3		第2種	300	0	300	OHU−8−2		居室、外冷時300m3/h
		選挙管理委員会事務室	47.3	2.7	127.6	6.6	7					140		30	210							47.3	3.9	184	55	55	0.3		第2種	400	0	400	OHU−8−2		居室、外冷時400m3/h
		高齢障害支援課会議室	29.2	2.7	78.8		10					200		30	300							29.2	3.9	114	34	34	0.3		第2種	300	0	300	OHU−8−2		居室、外冷時300m3/h
		小会議室2	28.2	2.7	76.1		10					200		30	300							28.2	3.9	110	33	33	0.3		第2種	300	0	300	OHU−8−2		居室、外冷時300m3/h
		中会議室2	58.5	2.7	158.0		25					500		30	750							58.5	3.9	228	68	68	0.3		第2種	750	0	750	OHU−8−2		居室、外冷時75000m3/h
		中会議室3	48.4	2.7	130.7		25					500		30	750							48.4	3.9	189	57	57	0.3		第2種	750	0	750	OHU−8−2		居室、外冷時750m3/h
		大会議室	268.4	2.7	724.7		100					2000		30	3000							268.4	2.7	725	217	217	0.3		第2種	3,000	0	3,000	OHU−8−2		居室、外冷時3,000m3/h
		南西部農業委員会会議室	43.2	2.7	116.6	2.5	17					340		30	510							43.2	3.9	168	51	51	0.3		第2種	550	0	550	OHU−8−1		居室、外冷時8,500m3/h
		南部農政事務所農産物加工	29.7	2.7	80.2	6.6	4					80		30	120							29.7	3.9	116	35	35	0.3		第2種	150	0	150	OHU−8−1		居室、外冷時250m3/h
		体験農園ｺｰﾅｰ更衣室1	23.2	2.7	62.6	3	8					160		30	240							23.2	3.9	90	27	27	0.3		第2種	250	0	250	OHU−8−1		居室、外冷時400m3/h
		体験農園ｺｰﾅｰ更衣室2	15.1	2.7	40.8	3	5					100		30	150							15.1	3.9	59	18	18	0.3		第2種	150	0	150	OHU−8−1		居室、外冷時250m3/h
		応接ラウンジ	72.1	2.7	194.7	10	7					140		30	210							72.1	3.9	281	84	84	0.3		第2種	250	0	250	OHU−8−1		居室、外冷時400m3/h
		市民許認可待合	263.1	2.7	710.3	10	26					520		30	780							263.1	3.9	1,026	308	308	0.3		第2種	900	0	900	OHU−8−1		居室、外冷時1,350m3/h
		南部農政事務所	219.2	2.7	591.8		27					540		30	810							219.2	3.9	855	256	256	0.3		第2種	850	0	850	OHU−8−1		居室、外冷時1,300m3/h
		職員用更衣室(男)	14.9	2.45	36.5				3				110									14.9	2.45	37	11	11	0.3		第2種	400	0	400	OHU−8−2		外冷時400m3/h
		職員用更衣室(女)	14.9	2.45	36.5				3				110									14.9	2.45	37	11	11	0.3		第2種	400	0	400	OHU−8−2		外冷時400m3/h
		ごみ置場湯沸室	6.2	2.45	15.2				10				152									6.2	2.45	15	5	5	0.3		第3種	0	200	−200		FE−8−4	
		職員トイレ(男)	6.3	2.45	15.4				15				232									6.3	2.45	15	5	5	0.3		第3種	0	250	−250		FE−8−2	
		職員トイレ(女)	6.3	2.45	15.4				15				232									6.3	2.45	15	5	5	0.3		第3種	0	250	−250		FE−8−2	
		来庁者用トイレ(男子)	16.8	2.45	41.2				15				617									16.8	2.45	41	12	12	0.3		第3種	0	650	−650		FE−8−6	
		来庁者用トイレ(女子)	21.1	2.45	51.7				15				775									21.1	2.45	52	16	16	0.3		第3種	0	800	−800		FE−8−6	
		来庁者用多目的トイレ	9.2	2.45	22.5				15				337									9.2	2.45	22	7	7	0.3		第3種	0	350	−350		FE−8−6	
																														0	7,200	−7,200		FE−8−7〜11	余剰排気ファン
																							計	4,575	1,373	1,373	0.3	○		9,700	9,700	0			外冷時7,200+1,700m3/h
区民	9	EV機械室	31.9	3.0	95.8				5		(5.2KW)		479																第1種	500	500	0	FS−9−1	FE−9−12	機器発熱は空調機にて処理
文化																																		
センター																																		

備考
1. 居室有効換気量(※1:建築基準法28条　令20条2による換気)｛V=20Af/N(m3/h)｝
2. 換気回数による換気量　｛V=n1・V1｝
3. 燃焼必要外気量(建築基準法28条　令20条3による換気):燃料種別(都市ガス13A)｛V=(定数・理論廃ガス量)(K)・燃料消費量(Q)｝
4. 発生熱除去換気量　｛V=1000・Hs/(0.33×温度差)｝、(※2:換気用温度条件　外気　33.6　DB(℃)、室内　40.0　DB(℃))
5. 駐車場必要換気量　｛V=n1・V1｝

鹿島・東畑設計共同企業体

鹿島建設株式会社一級建築士事務所
株式会社東畑建築事務所

設備　協力会社
会社名　新菱冷熱工業㈱ 横浜支店
担当者

竣工図　2013.02.28
工事監理　設計　施工

戸塚駅西口再開発事業
公益施設整備PFI事業施設工事
空調設備
換気風量表−4

SCALE　1/−　DATE　2011 − 04 − 28

設計責任者　平岡 雅哉
設計担当者　弘木 真一　野口 康仁　鈴木 雄介　中川 桂　杉谷 広哲
GA担当者　小沢 真吾
GA部署GA担当者　武藤 敏明
一級建築士 241773　八木 佳

JOB 090536B
DWG M − 025

本図面は建物の維持管理のための参考資料です。建物の現状と図面が完全に一致していることを保証するものではありません。

No.

換気風量表

系統名	階	室名	室条件			換気計算条件						換気計算										シックハウス換気計算						設計換気量・系統別風量				機器名称	備考
			床面積	天井高	室容積	実況に応じた1人当たりの占有面積 N	人員	換気率	換気回数	燃料消費量	発生熱量顕熱	換気量				燃焼必要外気量(火気使用室)			発生熱除去換気量		駐車場有効換気量	床面積小計	平均天井高	気積	換気種別による換気量		換気回数	判定	換気種別	外気	排気	エアバランス		
												居室有効換気量(*1)	換気回数による換気量	外気量単位	居室有効換気量(導入外気)	K 排気装置別定数	理論廃ガス量	有効換気量	温度差(*2)	有効換気量					Vc＝V_2・n_2							
			Af (㎡)	h (m)	V_1=Af・h (m3)		ρ＝Af/N (人)	OA_S (m3/h・㎡)	n_1 (回/h)	Q (kW)	H_S (kW)	V=20Af/N (m3/h)	(m3/h)	(m3/人・h)	(m3/h)	(−)	(m3/kW・h)	(m3/h)	(K)	(m3/h)	(m3/h)	A_2 (㎡)	h_2 (m)	V_2=A_2・h_2 (m3)	給気機 (m3/h)	排気機 (m3/h)	n_2 (回/h)			(m3/h)	(m3/h)	(m3/h)		
区役所	9	特別相談室1	8.7	2.7	23.5	3	3					60		30	90							8.7	3.9	34	10	10	0.3		第2種	100	0	100	OHU−9−1	居室、外冷時150m3/h
		特別相談室2	8.7	2.7	23.5	3	3					60		30	90							8.7	3.9	34	10	10	0.3		第2種	100	0	100	OHU−9−1	居室、外冷時150m3/h
		特別相談室待機室	13.0	2.7	35.1	3	4					80		30	120							13.0	3.9	51	15	15	0.3		第2種	150	0	150	OHU−9−1	居室、外冷時250m3/h
		応接コーナー	28.0	2.7	75.6	3	9					180		30	270							28.0	3.9	109	33	33	0.3		第2種	300	0	300	OHU−9−1	居室、外冷時450m3/h
		地域振興課・区政推進課事	290.4	2.7	784.1		36					720		30	1080							290.4	3.9	1,133	340	340	0.3		第2種	1,100	0	1,100	OHU−9−1	居室、外冷時1,650m3/h
		待合ロビー	220.0	2.7	593.9	10	22					440		30	660							220.0	3.9	858	257	257	0.3		第2種	1,000	0	1,000	OHU−9−1	居室、外冷時1,500m3/h
		書庫	10.3	2.7	27.8				3				83									10.3	3.9	40	12	12	0.3		第3種	0	100	−100	FE−9−2	
		総務課事務室	171.7	2.7	463.6	6.6	26					520		30	780							171.7	3.9	670	201	201	0.3		第2種	900	0	900	OHU−9−2	居室、外冷時1,350m3/h
		総務課書庫	71.3	2.7	192.6				3				578									71.3	3.9	278	83	83	0.3		第3種	0	650	−650	FE−9−7	
		OAコーナー	65.6	2.7	177.1	10	7					140		30	210							65.6	3.9	256	77	77	0.3		第2種	250	0	250	OHU−9−1	居室、外冷時400m3/h
		区長室	53.8	2.7	145.3	10	5					100		30	150							53.8	3.9	210	63	63	0.3		第2種	200	0	200	OHU−9−2	居室、外冷時300m3/h
		特別会議室	138.0	2.7	372.5	2.5	55					1100		30	1650							138.0	3.9	538	161	161	0.3		第2種	1,700	0	1,700	OHU−9−2	居室、外冷時2,500m3/h
		職員用更衣室(男)	14.9	2.45	36.5				3				110									14.9	2.45	37	11	11	0.3		第2種	200	0	200	OHU−9−2	外冷時400m3/h
		職員用更衣室(女)	14.9	2.45	36.5				3				110									14.9	2.45	37	11	11	0.3		第2種	300	0	300	OHU−9−2	外冷時400m3/h
		ごみ置場湯沸室	6.2	2.45	15.2				10				152									6.2	2.45	15	5	5	0.3		第3種	0	300	−300	FE−9−4	
		職員トイレ(男)	6.3	2.45	15.4				15				232									6.3	2.45	15	5	5	0.3		第3種	0	250	−250	FE−9−2	
		職員トイレ(女)	6.3	2.45	15.4				15				232									6.3	2.45	15	5	5	0.3		第3種	0	250	−250	FE−9−2	
		来庁者用トイレ(男子)	16.8	2.45	41.2				15				617									16.8	2.45	41	12	12	0.3		第3種	0	650	−650	FE−9−6	
		来庁者用トイレ(女子)	21.1	2.45	51.7				15				775									21.1	2.45	52	16	16	0.3		第3種	0	800	−800	FE−9−6	
		来庁者用多目的トイレ	9.2	2.45	22.5				15				337									9.2	2.45	22	7	7	0.3		第3種	0	350	−350	FE−9−6	
																														0	2,950	−2,950	FE−9−8〜11	余剰排気ファン
																							計	4,444	1,333	1,333	0.3	○		6,300	6,300	0		外冷時2,950+3,200m3/h
		防災宿直室(男子)	28.7	2.7	77.5	10	3					60		30	90							28.7	2.7	77	23	23	0.3		第2種	100	75	25	HET−9−1	居室
		防災宿直室(女子)	24.5	2.7	66.2	10	2					40		30	60							24.5	2.7	66	20	20	0.3		第2種	100	75	25	HET−9−1	居室
		US(男子)	1.0	2.5	2.5				10				25									1.0	2.5	2.5	1	1	0.3		第3種	0	25	−50	FE−9−13	
		US(女子)	1.0	2.5	2.5				10				25									1.0	2.5	2.5	1	1	0.3		第3種	0	25	−50	FE−9−14	
																							計	149	45	45	0.3	○						
区役所	R	EV機械室(非常用)S	42.3	2.3	97.3				5		(5.4kW×2)		487																第3種	700	700	0	屋外より	FE−R−1	機器発熱は空調機
																																		にて処理
		EV機械室(非常用)N	31.9	2.3	73.5				5		(5.4KW)		367																第3種	600	600	0	屋外より	FE−R−2	機器発熱は空調機
																																		にて処理
		防災無線盤室	29.7	2.3	68.3				3				205																第3種	300	300	0	屋外より	FE−R−4	

備考

1. 居室有効換気量(*1:建築基準法28条　令20条2による換気)｛V=20Af/N(m3/h)｝
2. 換気回数による換気量　｛V=n1・V1｝
3. 燃焼必要外気量(建築基準法28条　令20条3による換気):燃料種別(都市ガス13A)｛V=(定数・理論廃ガス量)(K)・燃料消費量(Q)｝
4. 発生熱除去換気量　｛V=1000・Hs/(0.33×温度差)｝、(*2:換気用温度条件　外気　33.6　DB(℃)、室内　40.0　DB(℃))
5. 駐車場必要換気量　｛V=n1・V1｝

鹿島・東畑設計共同企業体

鹿島建設株式会社一級建築士事務所
株式会社東畑建築事務所

設備　協力会社
会社名
新菱冷熱工業㈱
横浜支店
担当者

竣工図　2013 02 26
工事監理　設計　施工

戸塚駅西口再開発事業
公益施設整備PFI事業施設工事
空調設備
換気風量表−5

SCALE　1/−　　DATE 2011 − 04 − 28

設計責任者　平岡 雅哉
設計担当者　弘木 晃一　中川 桂　鈴口 康仁　杉谷 広哲　鈴木 雄介
QA担当者　小沢 真吾
QA部署QA担当者　武藤 敏明

一級建築士 241773
八木 佳

JOB 090536B
DWG M − 026

本図面は建物の維持管理のための参考資料です。建物の現状と図面が完全に一致していることを保証するものではありません。

No.

制気ロリスト

階 室名 (系統・用途)	種別	種類・サイズ (必要有効開口面積)	風量 Q (m3/h)	BOX・仕切板(仕) サイズ(大きさ)・個数	系統 (No.)	個数	備考 開口率 (%)	面風速 (ネック風速) (m/s)	GW @25 内貼	フィルター 取付 (F)等	備考
B3階											
消火ポンプ室	OA	VHS 500×500	1,200	700×700×400H	FS-B3-2	1	70	2.0	–	–	
	EA	防虫網 250φ	1,200	–	FE-B3-2	1	90	2.0	–	–	
受水槽室・給水ポンプ室	OA	VHS 500×500	1,100	700×700×400H	FS-B3-3	1	70	2.0	–	–	
	EA	HS 500×500	1,100	700×700×400H	FE-B3-3	1	70	2.0	–	–	
区役所用倉庫	OA	VHS 650×650	1,600	850×850×400H	FS-B3-4	1	70	2.0	–	–	
	EA	HS 650×650	1,600	850×850×400H	FE-B3-4	1	70	2.0	–	–	
ELVホール	SA	AC-IT2-T 2,000L	760	ライン用BOX	AI-1-1A	1	–	2.0	○	–	結露防止型
	SA	AC-IT2-T 1,500L	580	ライン用BOX	AI-1-1A	2	–	2.0	○	–	結露防止型
	RA	CL#6 1,500L	960	ライン用BOX	AI-1-1A	2	–	2.0	○	–	
	OA	VHS 1100×150	800	1300×350×400H	FS-B3-5	1	70	2.0	–	–	
客用トイレ(男子)	EA	HS 250×250	300	450×450×400H	FE-B3-5	1	70	2.0	–	–	
客用トイレ(女子)	EA	HS 250×250	300	450×450×400H	FE-B3-5	1	70	2.0	–	–	
客用トイレ(多目的)	EA	HS 200×200	200	400×400×300H	FE-B3-5	1	70	2.0	–	–	
犬舎	OA	VHS 400×400	650	600×600×400H	FS-B3-6	1	70	2.0	–	–	
	EA	HS 400×400	650	600×600×400H	FE-B3-6	1	70	2.0	–	–	
南部農政備品庫	OA	VHS 250×250	300	450×450×400H	FS-B3-7	1	70	2.0	–	–	
南部農政下足洗い場	EA	HS 250×250	300	450×450×400H	FE-B3-7	1	70	2.0	–	–	
消毒器具庫	OA	VHS 300×300	350	500×500×400H	FS-B3-8	1	70	2.0	–	–	
	EA	HS 300×300	350	500×500×400H	FE-B3-8	1	70	2.0	–	–	
地域振興課倉庫	OA	VHS 450×450	950	650×650×400H	FS-B3-9	1	70	2.0	–	–	
	EA	HS 450×450	950	650×650×400H	FE-B3-9	1	70	2.0	–	–	
運転手控室	OA	VHS 200×200	40	400×400×300H	FS-B3-12	1	70	2.0	–	–	
	EA	HS 200×200	40	400×400×300H	FE-B3-12	1	70	2.0	–	–	
運転手物置	OA	VHS 200×200	100	400×400×300H	FS-B3-10	1	70	2.0	–	–	
	EA	HS 200×200	100	400×400×300H	FE-B3-10	1	70	2.0	–	–	プレフィルター(PS-600同等品)
雨水ろ過室	OA	VHS 350×350	600	550×550×400H	FS-B3-11	1	70	2.0	–	–	
	EA	HS 350×350	600	550×550×400H	FE-B3-11	1	70	2.0	–	–	
OAG2(A工事)	OA	–	29,615	2015×450×2800H	FS-B3-1	1					
OAG1(A工事)	OA	–	29,615	1680×450×2800H	FS-B3-2	1					
EAG1(A工事)	EA	–	65,000	–	FE-B3-1	1					
B2階											
駐車場倉庫	OA	VHS 200×200	150	400×400×300H	FS-B2-2	1	70	2.0	–	–	
	EA	HS 200×200	150	400×400×300H	FE-B2-2	1	70	2.0	–	–	
区役所倉庫(1)	OA	VHS 300×300	350	500×500×400H	FS-B2-3	1	70	2.0	–	–	
	EA	HS 300×300	350	550×550×400H	FE-B2-3	1	70	2.0	–	–	
区役所倉庫(2)	OA	VHS 250×250	300	450×450×400H	FS-B2-6	1	70	2.0	–	–	
	EA	HS 250×250	300	450×450×400H	FE-B2-6	1	70	2.0	–	–	
PCB保管庫	OA	VHS 250×250	300	450×450×400H	FS-B2-4	1	90	2.0	–	–	
	EA	HS 250×250	300	450×450×400H	FE-B2-4	1	90	2.0	–	–	
ELVホール	SA	AC-IT2-T 2,000L	760	ライン用BOX	AI-1-1A	1	–	2.0	○	–	結露防止型
	SA	AC-IT2-T 1,500L	580	ライン用BOX	AI-1-1A	2	–	2.0	○	–	結露防止型
	RA	CL#6 1,500L	960	ライン用BOX	AI-1-1A	2	–	2.0	○	–	
	OA	VHS 1400×150	1,050	1600×350×400H	FS-B2-5	1	70	2.0	–	–	
客用トイレ(男子)	EA	HS 250×250	250	450×450×400H	FE-B2-5	1	70	2.0	–	–	
客用トイレ(女子)	EA	HS 250×250	300	450×450×400H	FE-B2-5	1	70	2.0	–	–	
客用トイレ(多目的)	EA	HS 200×200	200	400×400×300H	FE-B2-5	1	70	2.0	–	–	
OAG1(A工事)	OA	–	71,400	3700×450×2800H	FS-B2-1	1					
EAG1(A工事)	EA	–	72,500	–	FE-B2-1	1					
B1階											
第2自転車管理室	OA	VHS 200×200	90	400×400×300H	HET-B1-2	1	70	2.0	–	–	
	EA	HS 200×200	90	400×400×300H	HET-B1-2	1	70	2.0	–	–	
公用車用駐輪場	OA	VHS 400×400	800	600×600×400H	FS-B1-2	1	70	2.0	–	–	
	EA	HS 400×400	800	600×600×400H	FE-B1-3	1	70	2.0	–	–	
MDF室	OA	VHS 200×200	50	400×400×300H	FS-B1-3	1	70	2.0	–	–	結露防止型
	EA	HS 200×200	50	400×400×300H	FE-B1-6	1	70	2.0	–	–	
SPC室	OA	VHS 200×200	100	400×400×300H	HET-B1-1	1	70	2.0	–	–	
	EA	HS 200×200	100	400×400×300H	HET-B1-1	1	70	2.0	–	–	
ｵｲﾙﾀﾝｸ室	OA	防虫網 350φ	1,100	–	FE-B1-5	1	90	2.0	–	–	SUS40ﾒｯｼｭ,引火防止網
	EA	防虫網 300φ	1,100	–	FE-B1-5	1	90	2.0	–	–	SUS40ﾒｯｼｭ,引火防止網
前室	OA	防虫網 150φ	150	–	FE-B1-5	1	90	2.0	–	–	SUS40ﾒｯｼｭ
	EA	防虫網 150φ	150	–	FE-B1-5	1	90	2.0	–	–	SUS40ﾒｯｼｭ
排煙ファン室	OA	VHS 350×350	600	550×550×400H	FS-B1-4	1	70	2.0	–	–	
	EA	HS 350×350	600	550×550×400H	FE-B1-7	1	70	2.0	–	–	
ELVホール	SA	AC-IT2-D 1,500L	480	ライン用BOX	AI-1-1B	2	–	2.0	○	–	結露防止型
	RA	CL#3 1,500L	480	ライン用BOX	AI-1-1B	2	–	2.0	○	–	
OAG1(A工事)	OA	–	23,360	1500×450×2800H	FS-B1-1	1					
EAG1(A工事)	EA	–	25,000	1500×450×2800H	FE-B1-1	1					

制気ロリスト

階 室名 (系統・用途)	種別	種類・サイズ (必要有効開口面積)	風量 Q (m3/h)	BOX・仕切板(仕) サイズ(大きさ)・個数	系統 (No.)	個数	備考 開口率 (%)	面風速 (ネック風速) (m/s)	GW @25 内貼	フィルター 取付 (F)等	備考
1階											
ごみ置場	OA	VHS 500×500	1,133	700×700×400H	FS-1-3	3	70	2.0	–	–	
	EA	HS 500×500	1,133	700×700×400H	FE-1-3	3	70	2.0	–	–	
前室	OA	VHS 200×200	200	400×400×300H	FE-1-5	1	70	2.0	–	–	
客用トイレ(多目的)	EA	HS 200×200	200	400×400×300H	FE-1-5	1	70	2.0	–	–	
ELVホール	SA	AC-IT2-D 1,500L	480	ライン用BOX	AI-1-1B	2	–	2.0	○	–	結露防止型
	RA	CL#3 1,500L	480	ライン用BOX	AI-1-1B	2	–	2.0	○	–	
中央管理室	OA	ｱﾈﾓE2-#25	210	400×400×300H	HET-1-1	1	–	3.0	–	–	
	EA	CL#5 2,000L	210	ライン用BOX	HET-1-1	1	–	2.0	–	–	
	SA	ｱﾈﾓE2-#25	360	400×400×300H	PAC-1-1	3	–	3.0	–	–	
	RA	CL#5 2,000L	1,080	ライン用BOX	PAC-1-1	1	–	2.0	–	–	
SPC全体管理員室	OA	VHS 200×200	150	400×400×300H	HET-1-2	1	70	2.0	–	–	
	EA	HS 200×200	150	400×400×300H	HET-1-2	1	70	2.0	–	–	
宿直室	OA	VHS 200×200	30	400×400×300H	FS-1-4	1	70	2.0	–	–	
業務員室・廊下1	PASS	HS 200×200	30	400×400×300H		1	70	1.5	–	–	
多目的トイレ	EA	HS 200×200	180	400×400×300H	FE-1-4	1	70	2.0	–	–	
廊下1	OA	HS 200×200	150	400×400×300H	HET-1-2	1	70	2.0	–	–	
	SA	IT2-K 2,000L	1,170	ライン用BOX	AI-1-2A	1	–	3.0	○	–	
	RA	CL#6 2,000L	1,170	ライン用BOX	AI-1-2A	1	–	2.0	○	–	
軒下(店舗前)	EA	HS 500×500	1,300	700×700×400H	FE-1-1	1	70	2.0	–	–	
OAG1(A工事)	OA	–	1,640	–	FS-B3・B2-5	1					
EAG1(A工事)	EA	–	1,450	800×400×400H	FE-B1・1-5	1					
EAG2(A工事)	EA	–	25,000	–	FE-B1-1	1					
EAG3(A工事)	EA	–	1,940	–	FE-B3・B2-5	1					
2階											
事務室	SA	KE-2 200φ	292	上差込チャンバー付	AI-2-1	24	–	3.0	○	–	シンメトリー型吹出口・LNS付
(こども家庭支援課)	SA	ｱﾈﾓE2-#20	292	400×400×300H	AI-2-1	4	–	3.0	○	–	
(高齢障害支援課)	SA	IT2-S 2000L	240	ライン用BOX	AI-2-1A	24	–	2.0	○	–	
	SA	KE-2 200φ	320	上差込チャンバー付	AI-2-4B	1	–	3.0	○	–	シンメトリー型吹出口・LNS付
	OA	KE-2 200φ	141	上差込チャンバー付	OHU-2-1	9	–	3.0	○	–	シンメトリー型吹出口・LNS付
	OA	KE-2 200φ	187	上差込チャンバー付	OHU-2-3	23	–	3.0	○	–	シンメトリー型吹出口・LNS付
区会計事務室	SA	ｱﾈﾓE2-#20	320	400×400×300H	AI-2-7A	3	–	3.0	○	–	
	RA	HS 1000×200	960	–	AI-2-7A	1	70	2.0	–	–	
	OA	ｱﾈﾓE2-#20	250	400×400×300H	OHU-2-3	1	–	3.0	○	–	
銀行	OA	ｱﾈﾓE2-#20	150	400×400×300H	OHU-2-3	1	–	3.0	○	–	
廊下(南側)	SA	IT2-D 2000L	234	ライン用BOX	AI-2-5B	7	–	2.0	○	–	
	SA	KE-2 200φ	234	上差込チャンバー付	AI-2-5B	3	–	3.0	○	–	シンメトリー型吹出口・LNS付
事務室	SA	KE-2 200φ	292	上差込チャンバー付	AI-2-2	16	–	3.0	○	–	シンメトリー型吹出口・LNS付
(保険年金課)	SA	KE-2 200φ	240	上差込チャンバー付	AI-2-5A	4	–	3.0	○	–	シンメトリー型吹出口・LNS付
	SA	IT2-D 2000L	240	ライン用BOX	AI-2-5A	4	–	2.0	○	–	
	OA	KE-2 200φ	262	上差込チャンバー付	OHU-2-2	8	–	3.0	○	–	シンメトリー型吹出口・LNS付
	OA	KE-2 200φ	270	上差込チャンバー付	OHU-2-2	5	–	3.0	○	–	シンメトリー型吹出口・LNS付
事務室	SA	KE-2 200φ	292	上差込チャンバー付	AI-2-3A	8	–	3.0	○	–	シンメトリー型吹出口・LNS付
(戸籍課)	SA	KE-2 200φ	234	上差込チャンバー付	AI-2-3A	8	–	3.0	○	–	シンメトリー型吹出口・LNS付
	SA	IT2-D 2000L	234	ライン用BOX	AI-2-3A	2	–	2.0	○	–	
	SA	KE-2 200φ	292	上差込チャンバー付	AI-2-6B	2	–	3.0	○	–	シンメトリー型吹出口・LNS付
	SA	IT2-D 2000L	439	ライン用BOX	AI-2-6B	4	–	2.0	○	–	
	SA	IT2-D 2000L	390	ライン用BOX	AI-2-6B	6	–	2.0	○	–	
	SA	KE-2 200φ	240	上差込チャンバー付	AI-2-4B	4	–	3.0	○	–	シンメトリー型吹出口・LNS付
	SA	ｱﾈﾓE2-#20	240	400×400×300H	AI-2-4B	1	–	3.0	○	–	
	OA	KE-2 200φ	141	上差込チャンバー付	OHU-2-1	4	–	3.0	○	–	シンメトリー型吹出口・LNS付
	OA	KE-2 200φ	330	上差込チャンバー付	OHU-2-2	5	–	3.0	○	–	シンメトリー型吹出口・LNS付
	OA	KE-2 200φ	350	上差込チャンバー付	OHU-2-2	3	–	3.0	○	–	シンメトリー型吹出口・LNS付
共用待合ロビー	SA	ｱﾈﾓE2-#20	240	400×400×300H	AI-2-4B	27	–	3.0	○	–	
	SA	ｱﾈﾓE2-#20	320	400×400×300H	AI-2-4B	2	–	3.0	○	–	
	SA	ｱﾈﾓE2-#20	240	400×400×300H	AI-2-4C	8	–	3.0	○	–	
	OA	ｱﾈﾓE2-#20	141	400×400×300H	OHU-2-1	23	–	3.0	○	–	
	RA	金網 625×247	960	–	AI-2-4B	9	90	–	–	–	
	RA	金網 1325×247	1,920	–	AI-2-4C	1	90	–	–	–	
ふれあいプラザ	OA	ｱﾈﾓE2-#20	250	400×400×300H	OHU-2-1	1	–	3.0	○	–	
ELVホール	SA	IT2-D 1,500L	480	ライン用BOX	AI-2-4D	2	–	3.0	○	–	
	RA	CL#3 1,500L	480	ライン用BOX	AI-2-4D	2	–	2.0	○	–	
乗降ロビー	SA	IT2-K 1,750L	1,740	ライン用BOX	AI-2-6A	1	–	3.0	○	–	
	RA	CL#14 1,750L	1,740	ライン用BOX	AI-2-6A	1	–	2.0	○	–	
更衣室(男子)	OA	VHS 350×350	450	550×550×400H	OHU-2-2	1	70	2.0	○	–	
更衣室(男子)・職員用廊下	PASS	HS 350×350	450	550×550×400H		2	70	1.5	–	–	
更衣室(女子)	OA	VHS 350×350	450	550×550×400H	OHU-2-2	1	70	2.0	○	–	
更衣室(女子)・職員用廊下	PASS	HS 350×350	450	550×550×400H		2	70	1.5	–	–	
湯沸室	EA	HS 200×200	200	400×400×300H	FE-2-2	1	70	2.0	–	–	
分別ごみ置場	EA	HS 200×200	200	400×400×300H	FE-2-1	1	70	2.0	–	–	
戸籍謄書庫	EA	HS 250×250	350	450×450×300H	FE-2-3	2	70	2.0	–	–	
	PASS	HS 400×400	700	600×600×400H		1	70	1.5	–	–	
職員用トイレ(男子)	EA	HS 200×200	200	400×400×300H	FE-2-5	4	70	2.0	–	–	
職員用トイレ(女子)	EA	HS 200×200	150	400×400×300H	FE-2-5	4	70	2.0	–	–	
職員用トイレ(多目的)	EA	HS 200×200	200	400×400×300H	FE-2-5	1	70	2.0	–	–	
湯沸室	EA	HS 200×200	200	400×400×300H	FE-2-4	1	70	2.0	–	–	
サーバー室	OA	AC-VHS 200×200	100	400×400×300H	FS-2-1	1	70	2.0	–	–	
	EA	HS 200×200	100	400×400×300H	FE-2-7	1	70	2.0	–	–	
来庁者用トイレ(男子)	EA	HS 250×250	200	450×450×400H	FE-2-6	3	70	2.0	–	–	
来庁者用トイレ(女子)	EA	HS 250×250	235	450×450×400H	FE-2-6	3	70	2.0	–	–	
来庁者用トイレ(多目的)	EA	HS 250×250	250	450×450×400H	FE-2-6	1	70	2.0	–	–	

鹿島・東畑設計共同企業体

鹿島建設株式会社一級建築士事務所
株式会社東畑建築事務所

注記: (排煙ロリスト)
P:ﾊﾟﾈﾙ型排煙口
D:ﾀﾞﾝﾊﾟ型排煙口
S:ｽﾘｯﾄ型排煙口
・特記なきは、鋼板製(指定色仕上)とする。
◎:手動開放装置(電気式)・通電表示用パイロットランプ付
・ﾀﾞﾝﾊﾟ型排煙口は、遠方(自動)復帰型とする。

(制気ロリスト)
BL:ﾌﾟﾘｰｽﾞﾗｲﾝﾃﾞｨﾌｭｰｻﾞｰ (アルミ製・指定色仕上)
CL:ｶｰﾑﾗｲﾝﾃﾞｨﾌｭｰｻﾞｰ (アルミ製・指定色仕上)
PL:PL型ﾗｲﾝﾃﾞｨﾌｭｰｻﾞｰ (アルミ製・指定色仕上)
ED:差し込みﾃﾞｨﾌｭｰｻﾞｰ
・特記なきは、鋼板製(指定色仕上)とする。
・制気口は、風量調整機構、落下防止ﾜｲﾔｰ、結露防止付とする。

V.H.VH.HV:ﾕﾆﾊﾞｰｻﾙｸﾞﾘﾙ・ﾚｼﾞｽﾀ
V.H.VH.HV.(S):ﾕﾆﾊﾞｰｻﾙｸﾞﾘﾙ・ﾚｼﾞｽﾀ(ｼｬｯﾀｰ付)
V.H:ｽﾘｯﾄｸﾞﾘﾙ・ﾚｼﾞｽﾀｰ
V.H.(S):ｽﾘｯﾄｸﾞﾘﾙ・ﾚｼﾞｽﾀｰ(ｼｬﾀｰ付)

・外気ガラリは、点検口(遮音・断熱・防水仕)
・防虫網設置箇所は、清掃・点検できる場所に設置する
・防虫網の網目サイズは、10ﾒｯｼｭとする。
・防鳥網の網目サイズは、3ﾒｯｼｭとする。
・防虫網・防鳥網の材質は、ｽﾃﾝﾚｽ鋼線とする。
・ﾀﾞﾝﾊﾟ類の点検口は450□以上とする。
・SD、SFD、SFVDは、遠方(自動)復帰型とする。

設備 協力会社
会社名
新菱冷熱工業㈱
横浜支店
担当者

竣工図 2013.02.26
工事監理 | 設計 | 施工

戸塚駅西口再開発事業
公益施設整備PFI事業建設工事
空調設備
制気ロリスト-1

SCALE 1/–
DATE 2011-04-28
設計責任者 平岡 雅敏
設計担当者 谷本 貴一 / 前口 康仁 / 鈴木 雄介
GA担当者 中川 桂 / 杉谷 広智
GA部署GA部長者 小沢 真 / 武藤 敏

一級建築士 241773
八木 佳

JOB 090536B
DWG M-27

本図面は建物の維持管理のための参考資料です。建物の現状と図面が完全に一致していることを保証するものではありません。

No.

制気口リスト

階 室名 (系統・用途)	種別	種類・サイズ (必要有効開口面積)	風量 Q (m3/h)	BOX・仕切板(仕) サイズ(大きさ)・個数	系統 (No.)	個数	備考 開口率 (%)	面風速 (ネック風速) (m/s)	GW @25 内貼	フィルター 取付 (F)等	備考
2階											
来庁者ﾄｲﾚ(多目的)	EA	HS 250×250	350	450×450×400H	FE-2-6	1	70	2.0	–	–	
機械室1～3・機械室前通路	PASS	HS 200×200	200	400×400×300H		3	70	1.5	–	–	
EAG1(A工事)	EA	–	4,800	2600×350×650H	–	1					
EAG2(A工事)	EA	–	1,900	1700×350×650H	–	1					
EAG3(A工事)	EA	–	3,175	1500×450×600H	–	1					
3階											
ｷﾞｬﾗﾘｰ	SA	ｱﾈﾓE2-#25	320	400×400×300H	AI-K3-1C	12	–	3.0	○	–	
	SA	ｱﾈﾓE2-#25	320	400×400×300H	AI-K3-1B	3	–	3.0	○	–	
	RA	CL#6 4,500L	2,395	ﾗｲﾝ用BOX	AI-K3-1C	2	70	2.0	–	–	
	RA	CL#6 4,000L	1,360	ﾗｲﾝ用BOX	AI-K3-1B	1	70	2.0	–	–	
	OA	ｱﾈﾓE2-#25	287	400×400×300H	HET-K3-2	4	–	3.0	–	–	
	OA	ｱﾈﾓE2-#25	400	400×400×300H	HET-K3-1	1	–	3.0	–	–	
ｷﾞｬﾗﾘｰ・ｷﾞｬﾗﾘｰ控室	PASS	HS 200×200	200	400×400×300H		2	70	1.5	–	–	
ｷﾞｬﾗﾘｰ控室	EA	HS 200×200	30	400×400×300H	FE-K3-1	1	70	2.0	–	–	
ｷﾞｬﾗﾘｰ倉庫	EA	HS 200×200	200	400×400×300H	FE-K3-2	1	70	2.0	–	–	
多目的ｽﾍﾟｰｽ(小)	SA	ｱﾈﾓE2-#25	320	400×400×300H	AI-3-1	3	–	3.0	○	–	
	RA	CL#5 2,000L	960	ﾗｲﾝ用BOX	AI-3-1	1	70	2.0	○	–	
	OA	ｱﾈﾓE2-#25	600	400×400×300H	OHU-3-3	1	70	3.5	○	–	
多目的ｽﾍﾟｰｽ(小)・廊下2	PASS	HS 300×300	375	500×500×300H		2	70	1.5	–	–	
多目的ｽﾍﾟｰｽ(小)・倉庫4	PASS	HS 200×200	225	400×400×300H		2	70	1.5	–	–	
多目的ｽﾍﾟｰｽ(中)	SA	ｱﾈﾓE2-#25	320	400×400×300H	AI-3-1	6	–	3.0	○	–	
	RA	CL#5 2,000L	960	ﾗｲﾝ用BOX	AI-3-1	2	70	2.0	○	–	
	OA	ｱﾈﾓE2-#25	600	400×400×300H	OHU-3-3	2	70	3.5	○	–	
多目的ｽﾍﾟｰｽ(中)・廊下2	PASS	HS 450×450	975	650×650×300H		2	70	1.5	–	–	
多目的ｽﾍﾟｰｽ(中)・倉庫3	PASS	HS 200×200	225	400×400×300H		2	70	1.5	–	–	
倉庫3・4	EA	HS 200×200	225	400×400×300H	FE-3-4	2	70	2.0	–	–	
多目的ｽﾍﾟｰｽ(大)	SA	ｱﾈﾓE2-#25	435	400×400×300H	AI-3-2B	16	–	3.0	○	–	
	RA	CL#5 3,000L	2,320	ﾗｲﾝ用BOX	AI-3-2B	3	70	2.5	○	–	
	OA	CL#5 2,000L	1,500	ﾗｲﾝ用BOX	OHU-3-3	4	70	2.5	○	–	
	EA	CL#4 2,000L	850	ﾗｲﾝ用BOX	FE-3-13	4	70	2.0	–	–	
多目的ｽﾍﾟｰｽ(大)・展示ｽﾍﾟｰｽ	PASS	CL#4 3,000L	1,050	ﾗｲﾝ用BOX		4	70	1.5	–	–	
多目的ｽﾍﾟｰｽ(大)・倉庫1・2	PASS	HS 250×250	250	450×450×400H		8	70	1.5	–	–	
倉庫1・2	EA	HS 250×250	250	450×450×400H	FE-3-5	4	70	2.0	–	–	
控室1・2	OA	VHS 200×200	150	400×400×300H	OHU-3-3	2	–	3.0	○	–	
控室1・2・展示ｽﾍﾟｰｽ	PASS	HS 200×200	150	400×400×300H		4	70	1.5	–	–	
展示ｽﾍﾟｰｽ	SA	CL#4 3,000L	1,160	ﾗｲﾝ用BOX	AI-3-3A	2	70	2.0	○	–	
	SA	CL#4 1,500L	580	ﾗｲﾝ用BOX	AI-3-4A	2	70	2.0	○	–	
	RA	CL#4 4,000L	1,470	ﾗｲﾝ用BOX	AI-3-3A	1	70	2.0	○	–	
	RA	SL#6 1,250L	580	ﾗｲﾝ用BOX	AI-3-3A	1	70	2.0	○	–	
	RA	SL#4 2,000L	975	ﾗｲﾝ用BOX	AI-3-3A	1	70	2.0	○	–	
区民広場	SA・OA	AT-CL#3 2,500L	1,003	ﾗｲﾝ用BOX	AI-3-3A	10	70	2.0	○	–	
	SA・OA	AT-CL#3 2,500L	718	ﾗｲﾝ用BOX	AI-3-3B	2	70	2.0	○	–	
	RA	AT-CL#3 2,500L	870	ﾗｲﾝ用BOX	AI-3-3A	10	70	2.0	○	–	
	RA	AT-CL#3 2,500L	585	ﾗｲﾝ用BOX	AI-3-3B	2	70	2.0	○	–	
	ダミー	AT-CL#3 2,500L	870	–	–	2	–	–	–	–	
子育て支援ｽﾍﾟｰｽ	SA	ｱﾈﾓE2-#25	384	400×400×300H	PACi-3-1	3	–	3.0	○	–	
	SA	IT2-D 1,500L	384	ﾗｲﾝ用BOX	PACi-3-1	2	70	2.0	○	–	
	RA	CL#5 4,000L	1,920	ﾗｲﾝ用BOX	PACi-3-1	1	70	2.0	○	–	
	OA	ｱﾈﾓE2-#25	150	400×400×300H	HET-3-2	2	70	2.0	–	–	
	EA	HS 250×250	300	450×450×400H	HET-3-2	1	70	2.0	–	–	
パントリー	OA	VHS 250×250	300	450×450×400H	HET-3-2	1	70	2.0	–	–	
	EA	HS 250×250	300	450×450×400H	FE-3-11	1	70	2.0	–	–	
食堂	SA	ｱﾈﾓE2-#25	468	400×400×300H	AI-3-4B	10	–	3.0	○	–	
	SA	IT2-D 2,000L	468	ﾗｲﾝ用BOX	AI-3-4B	8	–	2.0	○	–	
	SA	AC-IT2-T 3000L	936	ﾗｲﾝ用BOX	AI-3-4B	1	–	2.0	○	–	
	RA	CL#5 3,000L	3,125	ﾗｲﾝ用BOX	AI-3-4B	2	–	2.0	○	–	
	RA	CL#5 3,000L	2,727	ﾗｲﾝ用BOX	AI-3-4B	1	–	2.0	○	–	
エントランスホール	SA・OA	AT-CL#3 2,500L	1,045	ﾗｲﾝ用BOX	AI-3-5B	7	70	2.0	○	–	
	SA・OA	AT-CL#8 1,250L	1,045	ﾗｲﾝ用BOX	AI-3-5B	1	70	2.0	○	–	
	RA	AT-CL#3 2,500L	870	ﾗｲﾝ用BOX	AI-3-5B	5	70	2.0	○	–	
	RA	AT-CL#8 1,250L	870	ﾗｲﾝ用BOX	AI-3-5B	1	70	2.0	○	–	
	RA	AT-CL#5 3,500L	1,740	ﾗｲﾝ用BOX	AI-3-5B	1	70	2.0	○	–	
地産地消	SA	ｱﾈﾓE2-#20	200	400×400×300H	AI-3-5B	1	–	3.0	○	–	
防災倉庫	EA	HS 250×250	250	450×450×400H	FE-3-1	1	70	2.0	–	–	
防災倉庫・エントランスホール	PASS	HS 250×250	250	450×450×400H		2	70	1.5	–	–	
授乳室	EA	HS 200×200	100	400×400×300H	FE-3-3	1	70	2.0	–	–	
客用ﾄｲﾚ(男子)	EA	HS 250×250	220	450×450×400H	FE-3-6	5	70	2.0	–	–	
客用ﾄｲﾚ(女子)	EA	HS 250×250	220	450×450×400H	FE-3-7	5	70	2.0	–	–	
客用ﾄｲﾚ(多目的)	EA	HS 250×250	300	450×450×400H	FE-3-6,7	2	70	2.0	–	–	
職員用ﾄｲﾚ(男子)	EA	HS 200×200	150	400×400×300H	FE-3-9	2	70	2.0	–	–	
職員用ﾄｲﾚ(女子)	EA	HS 200×200	200	400×400×300H	FE-3-9	2	70	2.0	–	–	
乗降ﾛﾋﾞｰ	SA	IT2-K 1,750L	1,740	ﾗｲﾝ用BOX	AI-1-2B	1	70	2.0	○	–	
	RA	CL#14 1,750L	1,740	ﾗｲﾝ用BOX	AI-1-2B	1	70	2.0	○	–	
更衣室	OA	HS 200×200	30	400×400×300H	FS-3-3	1	70	2.0	–	–	
	EA	HS 200×200	30	400×400×300H	FE-3-12	1	70	2.0	–	–	
ELVﾎｰﾙ	SA	IT2-D 1,500L	480	ﾗｲﾝ用BOX	AI-3-5A	2	–	2.0	○	–	
	RA	CL#3 1,500L	480	ﾗｲﾝ用BOX	AI-3-5A	2	–	2.0	○	–	
控室	EA	HS 200×200	200	400×400×300H	FE-3-8	1	70	2.0	–	–	
控室・控室前室	PASS	HS 200×200	200	400×400×300H		2	70	1.5	–	–	

制気口リスト

階 室名 (系統・用途)	種別	種類・サイズ (必要有効開口面積)	風量 Q (m3/h)	BOX・仕切板(仕) サイズ(大きさ)・個数	系統 (No.)	個数	備考 開口率 (%)	面風速 (ネック風速) (m/s)	GW @25 内貼	フィルター 取付 (F)等	備考
テラス	EA	HS 1000×150	730	1200×350×500H	FE-3-9・12	1	70	1.5	–	–	EAG3、セパレーター共
廊下2	EA	CL#5 3,000L	1,350	ﾗｲﾝ用BOX	FE-3-13	1	70	2.0	–	–	
機械室2・3・機械室前通路	PASS	HS 200×200	200	400×400×300H		2	70	1.5	–	–	
EAG1(A工事)	EA	–	3,430	2600×450×650H	–	1					
EAG2(A工事)	EA	–	1,800	1700×450×650H	–	1					
EAG5(A工事)	EA	–	5,700	800×450×1275H	–	1					
4階											
荷捌室	SA	CL#3 2,000L	480	ﾗｲﾝ用BOX	AI-K4-1C	2	–	2.0	○	–	
	RA	CL#3 2,000L	480	ﾗｲﾝ用BOX	AI-K4-1C	2	–	2.0	○	–	
	OA	VHS 1000×200	1,000	1200×400×400H	OHU-4-2	1	70	2.0	○	–	
ホワイエ	SA	IT2-D 3,500L	966	ﾗｲﾝ用BOX	AI-K4-1	1	–	2.0	○	–	
	SA	IT2-D 3,000L	774	ﾗｲﾝ用BOX	AI-K4-1	1	–	2.0	○	–	
	SA	IT2-D 2,000L	870	ﾗｲﾝ用BOX	AI-K4-1	4	–	2.0	○	–	
	SA	IT2-D 2,500L	870	ﾗｲﾝ用BOX	AI-K4-1	2	–	2.0	○	–	
	RA	CL#5 2,500L	1,740	ﾗｲﾝ用BOX	AI-K4-1	1	–	2.0	○	–	
	RA	IT2-D 2,500L	870	ﾗｲﾝ用BOX	AI-K4-1	2	–	2.0	○	–	
	SA	ｱﾈﾓE2-#30	580	400×400×300H	AI-K4-1	3	–	3.0	○	–	
	RA	CL#12 1,500L	1,740	ﾗｲﾝ用BOX	AI-K4-1	1	–	2.0	○	–	
	OA	ｱﾈﾓE2-#30	542	400×400×300H	OHU-4-2	7	–	3.0	○	–	
	RA	HS 1500×400	3,480	1700×600×700H	AI-K4-1	1	70	2.0	○	–	
クローク・楽屋通路	PASS	HS 200×200	200	400×400×300H		2	70	1.5	–	–	
楽屋ラウンジ	OA・SA	CL#4 1,500L	480	ﾗｲﾝ用BOX	AI-K4-2C	2	–	2.0	○	–	
	RA	CL#4 1,500L	480	ﾗｲﾝ用BOX	AI-K4-2C	2	–	2.0	○	–	
楽屋1	SA	ｱﾈﾓE2-#20	320	400×400×300H	AI-K4-2D	1	70	2.0	○	–	
	SA	IT2-D 1,500L	320	ﾗｲﾝ用BOX	AI-K4-2D	2	–	2.0	○	–	
	RA	CL#4 1,500L	480	–	AI-K4-2D	2	–	2.0	○	–	
	OA	ｱﾈﾓE2-#20	200	400×400×300H	OHU-4-2	1	–	3.0	○	–	
	EA	HS 200×200	200	400×400×300H	FE-K4-6	1	70	2.0	–	–	
楽屋2・4	SA	ｱﾈﾓE2-#20	320	400×400×300H	AI-K4-2D	2	–	3.0	○	–	
	SA	IT2-D 1,500L	320	ﾗｲﾝ用BOX	AI-K4-2D	4	–	2.0	○	–	
	RA	CL#4 1,500L	480	ﾗｲﾝ用BOX	AI-K4-2D	4	–	2.0	○	–	
	OA	ｱﾈﾓE2-#20	300	400×400×300H	OHU-4-2	2	–	3.0	○	–	
	EA	HS 250×250	300	450×450×400H	FE-K4-6	2	70	2.0	–	–	
楽屋3	SA	ｱﾈﾓE2-#25	348	400×400×300H	AI-K4-2E	2	–	3.0	○	–	
	SA	IT2-D 1,500L	580	ﾗｲﾝ用BOX	AI-K4-2E	3	–	2.0	○	–	
	RA	CL#4 1,500L	348	ﾗｲﾝ用BOX	AI-K4-2E	3	–	2.0	○	–	
	OA	ｱﾈﾓE2-#25	400	400×400×300H	OHU-4-2	1	–	3.0	○	–	
	EA	HS 300×300	400	500×500×400H	FE-K4-6	1	70	2.0	–	–	
創作室	SA	ｱﾈﾓE2-#20	195	400×400×300H	AI-K4-3C	6	–	2.0	○	–	
	RA	CL#4 1,500L	290・300	1500×350×400H	AI-K4-3C	4	70	2.0	○	–	
練習室1-3	SA	ｱﾈﾓE2-#20	240	400×400×300H	AI-4-3B	12	–	2.0	○	–	
	RA	CL#3 2,000L	480	ﾗｲﾝ用BOX	AI-4-3B	3	–	2.0	○	–	
	EA・RA	CL#3 3,000L	680	ﾗｲﾝ用BOX	AI-4-3B	3	–	2.0	○	–	
事務室	OA	ｱﾈﾓE2-#20	150	400×400×300H	OHU-4-2	2	–	3.0	○	–	
給湯室	EA	HS 300×300	300	500×500×400H	FE-K4-7	1	70	2.0	○	–	
リハーサル室	SA	ｱﾈﾓE2-#20	240	400×400×300H	AI-K4-3D	12	–	2.0	○	–	
	SA	IT2-D 4,000L	480	ﾗｲﾝ用BOX	AI-K4-3D	2	–	2.0	○	–	
	RA	CL#5 4,000L	1,920	ﾗｲﾝ用BOX	AI-K4-3D	2	–	2.0	○	–	
練習室ﾛﾋﾞｰ	SA	IT2-D 2,000L	435	ﾗｲﾝ用BOX	AI-4-1C	8	–	2.0	○	–	
	SA	IT2-D 2,000L	290	ﾗｲﾝ用BOX	AI-4-1C	6	–	2.0	○	–	
	RA	CL#8 2,000L	1,740	1500×500×400H	AI-4-1C	3	70	2.0	○	–	
	OA	ｱﾈﾓE2-#25	450	400×400×300H	OHU-4-1	2	–	3.0	○	–	
ﾛﾋﾞｰ	SA	ｱﾈﾓE2-#20	240	400×400×300H	AI-4-1B	23	–	3.0	○	–	
	RA	CL#5 2,000L	960	ﾗｲﾝ用BOX	AI-4-1B	4	–	2.0	○	–	
	RA	CL#4 2,000L	960	1500×350×400H	AI-4-1B	2	70	2.0	○	–	
	OA	ｱﾈﾓE2-#20	320	400×400×300H	OHU-4-1	5	–	3.0	○	–	
倉庫4	EA	HS 200×200	200	400×400×300H	FE-K4-5	1	70	2.0	–	–	
倉庫4・ホワイエ	PASS	HS 200×200	200	400×400×300H		2	70	1.5	–	–	

鹿島・東畑設計共同企業体

鹿島建設株式会社一級建築士事務所
株式会社東畑建築事務所

注記:
(排煙ロリスト)
P:ﾊﾟﾈﾙ型排煙口
D:ﾀﾞﾝﾊﾟ型排煙口
S:ｽﾘｯﾄ型排煙口
・特記なきは、鋼板製(指定色仕上)とする。
◎:手動開放装置(電気式)・通電表示用パイロットランプ付
・ﾀﾞﾝﾊﾟ型排煙口は、遠方(自動)復帰型とする。

(制気口リスト)
BL:ﾌﾟﾘｰｽﾞﾗｲﾝﾃﾞｨﾌｭｰｻﾞｰ (アルミ製・指定色仕上)
CL:ｶｰﾑﾗｲﾝﾃﾞｨﾌｭｰｻﾞｰ (アルミ製・指定色仕上)
PL:PL型ﾗｲﾝﾃﾞｨﾌｭｰｻﾞｰ (アルミ製・指定色仕上)
ED:差し込みﾃﾞｨﾌｭｰｻﾞｰ
・特記なきは、鋼板製(指定色仕上)とする。
・制気口は、風量調整機構、落下防止ﾜｲﾔｰ、結露防止付とする。

V.H.VH.HV:ﾕﾆﾊﾞｰｻﾙｸﾞﾘﾙ・ﾚｼﾞｽﾀ
V.H.VH.HV.(S):ﾕﾆﾊﾞｰｻﾙｸﾞﾘﾙ・ﾚｼﾞｽﾀ(ｼｬｯﾀｰ付)
V.H:ｽﾘｯﾄｸﾞﾘﾙ・ﾚｼﾞｽﾀｰ
V.H.(S):ｽﾘｯﾄｸﾞﾘﾙ・ﾚｼﾞｽﾀｰ(ｼｬﾀｰ付)

・外気ガラリは、点検口(遮音・断熱・防水仕)
・防虫網設置箇所は、清掃・点検できる場所に設置する
・防虫網の網目サイズは、10ﾒｯｼｭとする。
・防鳥網の網目サイズは、3ﾒｯｼｭとする。
・防虫網・防鳥網の材質は、ｽﾃﾝﾚｽ鋼線とする。
・ﾀﾞﾝﾊﾟ類の点検口は450□以上とする。
・SD、SFD、SFVDは、遠方(自動)復帰型とする。

設備 協力会社
会社名 新菱冷熱工業㈱ 横浜支店
担当者

竣工図 2013 02 26
工事監理 設計 施工

戸塚駅西口再開発事業
公益施設整備PFI事業建設工事
空調設備
制気口リスト-2

SCALE 1/–
DATE 2011 –04 –28

設計責任者 平岡 雅敏
設計担当者 弘木 貴一 / 前口 康仁 / 鈴木 雄介 / 中川 桂 / 杉谷 広晋
GA担当者 小沢 真
GA部署GA担当者 武藤 敏

一級建築士 241773 八木 佳

JOB 090536B
DWG M – 28

本図面は建物の維持管理のための参考資料です。建物の現状と図面が完全に一致していることを保証するものではありません。

No.

制気口リスト

階 室名 (系統・用途)	種別	種類・サイズ (必要有効開口面積)	風量 Q (m3/h)	BOX・仕切板(仕) サイズ(大きさ)・個数	系統 (No.)	個数	備考 開口率 (%)	面風速 (ネック風速) (m/s)	GW @25 内貼	フィルター 取付 (F)等	備考
4階											
授乳室	EA	HS 200×200	50	400×400×300H	FE-K4-1	1	70	2.0	–	–	
多目的トイレ(男子)	EA	HS 250×250	250	450×450×300H	FE-K4-2	1	70	2.0	–	–	
多目的トイレ(女子)	EA	HS 250×250	250	450×450×300H	FE-K4-2	1	70	2.0	–	–	
客用トイレ(男子)	EA	HS 250×250	316	450×450×300H	FE-K4-2	3	70	2.0	–	–	
客用トイレ(女子)	EA	HS 200×200	116	400×400×300H	FE-K4-3	12	70	2.0	–	–	
パントリー	EA	HS 400×400	700	600×600×400H	FE-K4-4	1	70	2.0	–	–	
パントリー倉庫	PASS	HS 400×400	700	600×600×400H	FE-K4-4	1	70	1.5	–	–	
ホワイエ(壁)	PASS	HS 500×300	700	700×500×400H	FE-K4-4	1	70	1.5	–	–	
親子席	OA	VHS 200×200	150	400×400×300H	HET-K4-4	1	70	2.0	–	–	
	EA	HS 200×200	150	400×400×300H	HET-K4-4	1	70	2.0	–	–	
倉庫2・3	OA	VHS 200×200	75	400×400×300H	HET-K4-4	2	70	2.0	–	–	
	EA	HS 200×200	75	400×400×300H	FE-K4-16	2	70	2.0	–	–	
倉庫1	OA	VHS 350×350	500	550×550×400H	FS-K4-1	1	70	2.0	–	–	
	EA	HS 350×350	500	550×550×400H	FE-K4-8	1	70	2.0	–	–	
出演者トイレ	EA	HS 200×200	200	400×400×300H	FE-K4-11	3	70	2.0	–	–	
(男子・女子・多目的)	EA	HS 200×200	200	400×400×300H	FE-K4-11	3	70	2.0	–	–	
	EA	HS 200×200	150	400×400×300H	FE-K4-11	1	70	2.0	–	–	
出演者トイレ・楽屋通路	PASS	HS 300×300	600	500×500×400H	FE-K4-11	2	70	1.5	–	–	
	PASS	HS 300×300	600	500×500×400H	FE-K4-11	2	70	1.5	–	–	
	PASS	HS 200×200	150	400×400×300H	FE-K4-11	2	70	1.5	–	–	
倉庫5	EA	HS 300×300	400	500×500×400H	FE-K4-9	1	70	2.0	–	–	
倉庫5・ロビー	PASS	HS 300×300	400	500×500×400H	FE-K4-9	2	70	1.5	–	–	
創作室倉庫	EA	HS 200×200	150	400×400×300H	FE-K4-10	1	70	2.0	–	–	
創作室倉庫・練習室ロビー	PASS	HS 200×200	150	400×400×300H	FE-K4-10	2	70	1.5	–	–	
練習室倉庫1～3	EA	HS 200×200	150	400×400×300H	FE-K4-12	3	70	2.0	–	–	
練習室倉庫・練習室ロビー	PASS	HS 200×200	150	400×400×300H	FE-K4-12	6	70	1.5	–	–	
客用トイレ(男子)	EA	HS 200×200	200	400×400×300H	FE-K4-13	3	70	2.0	–	–	
客用トイレ(女子)	EA	HS 250×250	216	450×450×400H	FE-K4-13	3	70	2.0	–	–	
客用トイレ(多目的)	EA	HS 250×250	250	450×450×400H	FE-K4-13	1	70	2.0	–	–	
乗降ロビー	SA	IT2-K 1,750L	1,740	ライン用BOX	AI-4-1C	1	70	2.0	○	–	
	RA	CL#14 1,750L	1,740	ライン用BOX	AI-4-1C	1	70	2.0	○	–	
ELVホール	SA	IT2-D 1,500L	480	ライン用BOX	AI-4-1A	2	–	2.0	○	–	
	RA	CL#3 1,500L	480	ライン用BOX	AI-4-1A	2	–	2.0	○	–	
機械室2・機械室前通路	PASS	HS 200×200	200	400×400×300H	–	1	70	1.5	–	–	
OAG1(A工事)	OA	有効(0.01㎡)	150	器具用BOX	–	1					
EAG1(A工事)	EA	有効(0.14㎡)	1,450	器具用BOX	–	1					
EAG2(A工事)	EA	有効(0.18㎡)	1,950	器具用BOX	–	1					
EAG3(A工事)	EA	有効(0.08㎡)	925	器具用BOX	–	1					
EAG4(A工事)	EA	有効(0.03㎡)	600	器具用BOX	–	1					
EAG5(A工事)	EA	有効(0.06㎡)	200	器具用BOX	–	1					
EAG6(A工事)	EA	有効(0.07㎡)	400	器具用BOX	–	1					
EAG7(A工事)	EA	有効(0.07㎡)	2,400	器具用BOX	–	1					
EAG8(A工事)	EA	有効(0.03㎡)	5,700	1500×600×400H	–	1					
5階											
ホワイエ	SA	IT2-D 2,000L	427・369	ライン用BOX	AI-5-1B	2	–	2.0	○	–	
	SA	IT2-D 1,000L	184	ライン用BOX	AI-5-1B	1	–	2.0	○	–	
	SA	IT2-D 2,000L	480	ライン用BOX	AI-5-1B	4	–	2.0	○	–	
	SA	アネモE2-#30	480	400×400×300H	AI-5-1B	2	–	3.0	○	–	
	SA	アネモE2-#30	320	400×400×300H	AI-5-1B	3	–	3.0	○	–	
	RA	CL#6 2,000L	980	ライン用BOX	AI-5-1B	1	–	2.0	○	–	
	RA	HS 1000×200	980	1200×400×400H	AI-5-1B	4	70	2.0	○	–	
	OA	アネモE2-#30	580	400×400×300H	OHU-4-2	5	70	2.0	○	–	

制気口リスト

階 室名 (系統・用途)	種別	種類・サイズ (必要有効開口面積)	風量 Q (m3/h)	BOX・仕切板(仕) サイズ(大きさ)・個数	系統 (No.)	個数	備考 開口率 (%)	面風速 (ネック風速) (m/s)	GW @25 内貼	フィルター 取付 (F)等	備考
音響室調光室	SA	VHS 500×500	870	700×700×400H	Paci-K5-1	2	70	2.0	–	–	
	RA	HS 1100×600	1,740	1300×700×400H	Paci-K5-1	1	70	2.0	–	–	
	OA	VHS 200×200	100	400×400×300H	FS-K5-1	1	70	2.0	–	–	
	EA	HS 200×200	100	400×400×300H	FE-K5-1	1	70	2.0	–	–	
音響ラック室	EA	VHS 200×200	50	400×400×300H	FE-K5-4	1	70	2.0	–	–	
音響ラック室・ホワイエ	PASS	HS 200×200	50	400×400×300H	FE-K5-4	2	70	1.5	–	–	
健康相談室1・2	OA	アネモE2-#20	300	400×400×300H	OHU-5-1	4	–	3.0	○	–	
	PASS	VHS 2000×150	600	2200×350×300H	OHU-5-1	2	70	1.5	–	–	
	PASS	HS 350×350	600	550×550×400H	OHU-5-1	2	70	1.5	–	–	
歯科相談室	OA	アネモE2-#20	250	400×400×300H	OHU-5-1	2	–	3.0	○	–	
	PASS	VHS 2000×150	500	2200×350×300H	OHU-5-1	1	70	1.5	–	–	
	PASS	HS 400×400	500	600×600×400H	OHU-5-1	1	70	1.5	–	–	
母子相談室	OA	アネモE2-#20	250	400×400×300H	OHU-5-1	3	–	3.0	○	–	
	PASS	VHS 2000×150	750	2200×350×300H	OHU-5-1	1	70	1.5	–	–	
	PASS	HS 350×350	750	550×550×400H	OHU-5-1	1	70	1.5	–	–	
栄養相談室	OA	アネモE2-#20	250	400×400×300H	OHU-5-1	3	–	3.0	○	–	
	PASS	VHS 2000×150	750	2200×350×300H	OHU-5-1	1	70	1.5	–	–	
	PASS	HS 400×400	750	600×600×400H	OHU-5-1	1	70	1.5	–	–	
	OA	VHS 450×450	1,000	650×650×400H	EF-5-2	2	70	2.0	–	–	
受付事務室	OA	アネモE2-#20	200	400×400×300H	OHU-5-2	2	–	3.0	○	–	
	PASS	VHS 2000×150	400	2200×350×300H	OHU-5-2	1	70	1.5	–	–	
	PASS	HS 300×300	400	500×500×400H	OHU-5-2	1	70	1.5	–	–	
予防接種室	OA	アネモE2-#20	320	400×400×300H	OHU-5-2	12	–	3.0	○	–	
	PASS	VHS 2000×150	1,280	2200×350×300H	OHU-5-2	3	70	1.5	–	–	
	PASS	HS 550×550	1,280	750×750×400H	OHU-5-2	3	70	1.5	–	–	
試験検査室	OA	アネモE2-#20	150	400×400×300H	OHU-5-2	1	–	3.0	○	–	
	EA	HS 200×200	200	400×400×300H	EF-5-15	1	70	2.0	–	–	
エックス線撮影室	OA	アネモE2-#20	100	400×400×300H	OHU-5-2	1	–	3.0	○	–	
エックス線撮影室・エックス線事務	PASS	HS 200×200	100	400×400×300H	OHU-5-2	2	70	1.5	–	–	
エックス線事務室	OA	アネモE2-#20	100	400×400×300H	OHU-5-2	1	–	3.0	○	–	
	PASS	HS 350×350	550	550×550×400H	OHU-5-2	1	70	1.5	–	–	
	PASS	VHS 2000×150	550	2200×350×300H	OHU-5-2	1	70	1.5	–	–	
更衣スペース×3	OA	アネモE2-#20	150	400×400×300H	OHU-5-2	1	–	3.0	○	–	
	SA	VHS 200×200	280	400×400×300H	AI-5-2E	3	70	2.0	–	–	
	RA	HS 200×200	280	400×400×300H	AI-5-2E	3	70	2.0	–	–	
授乳室	EA	HS 150×150	100	350×350×400H	FE-5-1	1	70	2.0	–	–	
待合ロビー・ベビーカー置場	SA	アネモE2-#20	320	400×400×300H	AI-5-3B	11	–	3.0	○	–	
	SA	IT2-D 2,000L	160	ライン用BOX	AI-5-3B	2	–	2.0	○	–	
	RA	HS 1500×100	960	1700×350×300H	AI-5-3B	1	70	2.0	–	–	
	RA	HS 2000×150	960	2200×350×300H	AI-5-3B	3	70	2.0	–	–	
	OA	アネモE2-#20	200	400×400×300H	OHU-5-1	9	–	3.0	○	–	
	EA	HS 1500×150	1,200	1700×350×400H	FE-5-13	3	70	2.0	–	–	
	EA	HS 1500×150	1,200	1700×350×400H	FE-5-12・14	1	70	2.0	–	–	
乗降ロビー	SA	IT2-K 1,750L	1,740	ライン用BOX	AI-5-4A	1	70	2.0	○	–	
	RA	CL#14 1,750L	1,740	ライン用BOX	AI-5-4A	1	70	2.0	○	–	
ELVホール	SA	IT2-D 1,500L	480	ライン用BOX	AI-5-5A	2	–	2.0	○	–	
	RA	CL#3 1,500L	480	ライン用BOX	AI-5-5A	2	–	2.0	○	–	
ホワイエ(熱溜り)	EA	HS 800×150	550	1050×350×400H	FE-K5-5	1	70	2.0	–	–	
客用トイレ(男子)	EA	HS 250×250	283	450×450×400H	FE-K5-2	3	70	2.0	–	–	
客用トイレ(多目的)	EA	HS 250×250	250	450×450×400H	FE-K5-2	1	70	2.0	–	–	
客用トイレ(女子)	EA	HS 250×250	200	450×450×400H	FE-K5-3	6	70	2.0	–	–	
倉庫3	EA	HS 250×250	300	450×450×400H	FE-K5-6	1	70	2.0	–	–	
倉庫3・廊下	PASS	HS 250×250	300	450×450×400H	FE-K5-6	2	70	1.5	–	–	
廊下	OA	VHS 500×150	300	700×350×300H	OHU-4-2	1	70	2.0	–	–	
更衣室	EA	HS 200×200	50	400×400×300H	FE-K5-8	1	70	2.0	–	–	
倉庫2	OA	VHS 400×400	750	600×600×400H	FS-K5-2	1	70	2.0	–	–	
	EA	HS 400×400	750	600×600×400H	FE-K5-7	1	70	2.0	–	–	
防災倉庫	EA	HS 400×400	725	600×600×400H	FE-5-11	2	70	2.0	–	–	
防災倉庫・職員用廊下	PASS	HS 600×600	1,450	800×800×400H	FE-5-11	2	70	1.5	–	–	

鹿島・東畑設計共同企業体

鹿島建設株式会社一級建築士事務所
株式会社東畑建築事務所

注記:
(排煙ロリスト)
P:ﾊﾟﾈﾙ型排煙口
D:ﾀﾞﾝﾊﾟ型排煙口
S:ｽﾘｯﾄ型排煙口
・特記なきは、鋼板製(指定色仕上)とする。
◎:手動開放装置(電気式)・通電表示用パイロットランプ付
・ﾀﾞﾝﾊﾟ型排煙口は、遠方(自動)復帰型とする。

(制気口リスト)
BL:ﾌﾞﾘｰｽﾞﾗｲﾝﾃﾞｨﾌｭｰｻﾞｰ (アルミ製・指定色仕上)
CL:ｶｰﾑﾗｲﾝﾃﾞｨﾌｭｰｻﾞｰ (アルミ製・指定色仕上)
PL:PL型ﾗｲﾝﾃﾞｨﾌｭｰｻﾞｰ (アルミ製・指定色仕上)
ED:差し込みﾃﾞｨﾌｭｰｻﾞｰ
・特記なきは、鋼板製(指定色仕上)とする。
・制気口は、風量調整機構、落下防止ﾜｲﾔｰ、結露防止付とする。

V.H.VH.HV:ﾕﾆﾊﾞｰｻﾙｸﾞﾘﾙ・ﾚｼﾞｽﾀ
V.H.VH.HV.(S):ﾕﾆﾊﾞｰｻﾙｸﾞﾘﾙ・ﾚｼﾞｽﾀ(ｼｬｯﾀｰ付)
V.H:ｽﾘｯﾄｸﾞﾘﾙ・ﾚｼﾞｽﾀｰ
V.H.(S):ｽﾘｯﾄｸﾞﾘﾙ・ﾚｼﾞｽﾀｰ(ｼｬﾀｰ付)

・外気ガラリは、点検口(遮音・断熱・防水仕様)
・防虫網設置箇所は、清掃・点検できる場所に設置する。
・防虫網の網目サイズは、10メッシュとする。
・防鳥網の網目サイズは、3メッシュとする。
・防虫網・防鳥網の材質は、ステンレス鋼線とする。
・ﾀﾞﾝﾊﾟ類の点検口は450□以上とする。
・SD、SFD、SFVDは、遠方(自動)復帰型とする。

設備 協力会社
会社名 新菱冷熱工業㈱ 横浜支店
担当者

竣工図 2013 02 26
工事監理 設計 施工

戸塚駅西口再開発事業
公益施設整備PFI事業建設工事
空調設備
制気口リスト-3

SCALE 1/–　DATE 2011 –04 –28

設計責任者 平岡 雅敏
設計担当者 各木 喜一 前口 豊仁 鈴木 雄介
GA担当者 中川 桂 杉谷 広智
GA部署GA担当者 小沢 真 武藤 敏

一級建築士 241773 八木 佳

JOB 090536B
DWG M – 29

本図面は建物の維持管理のための参考資料です。建物の現状と図面が完全に一致していることを保証するものではありません。

No.

制気ロリスト

階 室名 (系統・用途)	種別	種類・サイズ (必要有効開口面積)	風量 Q (m3/h)	BOX・仕切板(仕) サイズ(大きさ)・個数	系統 (No.)	個数	備考 開口率 (%)	面風速 (ネック風速) (m/s)	GW @25 内貼	フィルター 取付 (F)等	備考
5階											
来庁者トイレ(男子)	EA	HS 200×200	216	400×400×300H	FE-5-4	3	70	2.0	–	–	
来庁者トイレ(女子)	EA	HS 200×200	210	400×400×300H	FE-5-4	3	70	2.0	–	–	
来庁者トイレ(多目的)	EA	HS 200×200	170	400×400×300H	FE-5-4	1	70	2.0	–	–	
洗濯室	EA	HS 200×200	150	400×400×300H	FE-5-8	1	70	2.0	–	–	
ごみ置場湯沸室	EA	HS 200×200	200	400×400×300H	FE-5-9	1	70	2.0	–	–	
予防接種室倉庫	EA	HS 200×200	200	400×400×300H	FE-5-3	1	70	2.0	–	–	
予防接種室準備室	SA	ｱﾈﾓE2-#20	100	400×400×300H	OHU-5-2	1	–	3.0	–	–	
滅菌室	EA	HS 200×200	200	400×400×300H	FE-5-	1	70	2.0	–	–	
廃棄物保管庫	EA	HS 200×200	100	400×400×300H	FE-5-7	2	70	2.0	–	–	
来庁用トイレ(男子)	EA	HS 250×250	216	450×450×400H	FE-5-10	3	70	2.0	–	–	
来庁用トイレ(女子)	EA	HS 250×250	266	450×450×400H	FE-5-10	3	70	2.0	–	–	
来庁用トイレ(多目的)	EA	HS 300×300	350	500×500×400H	FE-5-10	1	70	2.0	–	–	
職員用廊下1	PASS	HS 2000×150	1,450	2200×350×300H	FE-5-11	1	70	1.5	–	–	
OAG1(A工事)	OA	–	100	器具用BOX	–	1					
EAG1(A工事)	EA	–	1,950	器具用BOX	–	1					
EAG2(A工事)	EA	–	1,400	器具用BOX	–	1					
EAG3(A工事)	EA	–	750	器具用BOX	–	1					
EAG4(A工事)	EA	–	100	器具用BOX	–	1					
EAG5(A工事)	EA	–	1,200	器具用BOX	–	1					
EAG6(A工事)	EA	–	1,200	器具用BOX	–	1					
EAG7(A工事)	EA	–	2,300	器具用BOX	–	1					
6階											
小会議室1	SA	KE-2 200φ	480	上差込チャンバー付	AI-6-1	1	–	3.0		–	
	OA	KE-2 200φ	300	上差込チャンバー付	OHU-6-1	1	–	3.0		–	
打合せ室1	SA	IT2-D 2,000L	320	ライン用BOX	AI-6-1	2	–	2.0	○	–	
	SA	KE-2 200φ	320	上差込チャンバー付	AI-6-1	1	–	3.0		–	
	OA	KE-2 200φ	250	上差込チャンバー付	OHU-6-1	1	–	3.0		–	
中会議室	SA	KE-2 200φ	320	上差込チャンバー付	AI-6-1	3	–	3.0		–	
	OA	KE-2 200φ	267	上差込チャンバー付	OHU-6-1	3	–	3.0		–	
衛生化学検査室	SA	KE-2 200φ	320	上差込チャンバー付	AI-6-2A	3	–	3.0		–	
	OA	KE-2 200φ	300	上差込チャンバー付	OHU-6-1	1	–	3.0		–	
生活衛生課管理室	SA	KE-2 200φ	293	上差込チャンバー付	AI-6-2B	4	–	3.0		–	
	OA	KE-2 200φ	300	上差込チャンバー付	OHU-6-1	2	–	3.0		–	
保護課事務室	SA	KE-2 200φ	240	上差込チャンバー付	AI-6-3	20	–	3.0		–	
福祉保健課事務室	OA	KE-2 200φ	262	上差込チャンバー付	OHU-6-1	11	–	3.0		–	
	SA	IT2-D 2,000L	320	ライン用BOX	AI-6-6	3	–	2.0	○	–	
	SA	IT2-D 2,000L	160	ライン用BOX	AI-6-6	8	–	2.0	○	–	
	SA	KE-2 200φ	320	上差込チャンバー付	AI-6-3	11	–	3.0		–	
応接コーナー	SA	KE-2 200φ	320	上差込チャンバー付	AI-6-4A	2	–	3.0		–	
待合ロビー	SA	KE-2 200φ	320	上差込チャンバー付	AI-6-4A	1	–	3.0		–	
乗降ロビー	SA	IT2-K 1,750L	1,740	ライン用BOX	AI-5-4B	1	70	2.0	○	–	
	RA	CL#14 1,750L	1,740	ライン用BOX	AI-5-4B	1	70	2.0		–	
EVホール	SA	IT2-D 1,500L	480	ライン用BOX	AI-5-5B	2	–	2.0	○	–	
	RA	CL#3 1,500L	480	ライン用BOX	AI-5-5B	2	–	2.0		–	
待合ロビー	SA	IT2-D 2,000L	290	ライン用BOX	AI-6-4B	2	–	2.0	○	–	
	SA	KE-2 200φ	290	横差込チャンバー付	AI-6-4B	22	–	3.0		–	
	OA	KE-2 200φ	375	横差込チャンバー付	OHU-6-1	2	–	3.0		–	
	OA	KE-2 200φ	250	横差込チャンバー付	OHU-6-1	1	–	3.0		–	
	SA	KE-2 200φ	480	横差込チャンバー付	AI-6-1	1	–	3.0		–	
職員用廊下1	OA	VHS 1000×150	650	1200×350×300H	FS-K6-1	1	70	2.0	–	–	
倉庫4	EA	HS 350×350	600	550×550×400H	FE-K6-1	1	70	2.0	–	–	
	PASS	HS 350×350	600	550×550×400H	FE-K6-1	2	70	1.5	–	–	
倉庫	EA	HS 200×200	50	400×400×300H	FE-K6-3	1	70	2.0	–	–	
職員用廊下	PASS	HVS 1000×150	750	1200×350×300H	FE-6-5	2	70	1.5	–	–	

制気ロリスト

階 室名 (系統・用途)	種別	種類・サイズ (必要有効開口面積)	風量 Q (m3/h)	BOX・仕切板(仕) サイズ(大きさ)・個数	系統 (No.)	個数	備考 開口率 (%)	面風速 (ネック風速) (m/s)	GW @25 内貼	フィルター 取付 (F)等	備考
選挙管理委員会	EA	HS 350×350	500	550×550×400H	FE-6-5	3	70	2.0	–	–	
倉庫	PASS	HVS 1000×150	750	1200×350×300H	FE-6-5	2	70	1.5	–	–	
職員用廊下	PASS	HS 200×200	200	400×400×300H		2	70	1.5	–	–	
来庁者用廊下	PASS	HS 200×200	200	400×400×300H		1	70	1.5	–	–	
廊下1	PASS	HS 200×200	200	400×400×300H		1	70	1.5	–	–	
更衣室(男子)	OA	ｱﾈﾓE2-#25	400	400×400×300H	OHU-6-2	1	70	2.5	○	–	
更衣室(女子)	OA	ｱﾈﾓE2-#25	400	400×400×300H	OHU-6-2	1	70	2.5	○	–	
職員トイレ(男子)	EA	HS 250×250	250	450×450×400H	FE-6-3	1	70	2.0	–	–	
職員トイレ(女子)	EA	HS 250×250	250	450×450×400H	FE-6-4	1	70	2.0	–	–	
ごみ置場湯沸室	EA	HS 200×200	200	400×400×300H	FE-6-6	1	70	2.0	–	–	
来庁用トイレ(男子)	EA	HS 250×250	216	450×450×400H	FE-6-8	3	70	2.0	–	–	
来庁用トイレ(女子)	EA	HS 250×250	266	450×450×400H	FE-6-8	3	70	2.0	–	–	
来庁用トイレ(多目的)	EA	HS 300×300	350	500×500×400H	FE-6-8	1	70	2.0	–	–	
ホール機械室1	OA	VHS 500×300	850	–	FS-K6-2	2	70	2.0	–	–	
	EA	HS 500×300	850	–	FE-K6-2	2	70	2.0	–	–	
OAG1(A工事)	OA	–	8,380	器具用BOX	–	1	35				
OAG2(A工事)	OA	–	8,380	器具用BOX	–	1	35				
EAG1(A工事)	EA	–	2,450	器具用BOX	–	1	35				
EAG2(A工事)	EA	–	8,380	器具用BOX	–	1	35				
EAG3(A工事)	EA	–	8,380	器具用BOX	–	1	35				
EAG4(A工事)	EA	–	762	器具用BOX	–	1	35				
EAG5(A工事)	EA	–	762	器具用BOX	–	1	35				
EAG6(A工事)	EA	–	700	器具用BOX	–	1	35				
EAG7(A工事)	EA	–	1,800	器具用BOX	–	1	35				
7階											
休養室(女子)	SA	IT2-D 1,500L	192	ライン用BOX	AI-7-1A	2	–	2.0	○	–	
	SA	KE-2 200φ	192	上差込チャンバー付	AI-7-1A	3	–	3.0		–	
	OA	KE-2 200φ	250	上差込チャンバー付	OHU-7-1	1	–	3.0		–	
休養室(男子)	SA	IT2-D 1,500L	320	ライン用BOX	AI-7-1A	1	–	2.0	○	–	
	SA	KE-2 200φ	320	上差込チャンバー付	AI-7-1A	2	–	3.0		–	
	OA	KE-2 200φ	250	上差込チャンバー付	OHU-7-1	1	–	3.0		–	
休憩室	SA	IT2-D 2,000L	320	ライン用BOX	AI-7-1B	2	–	2.0	○	–	
	SA	KE-2 200φ	320	上差込チャンバー付	AI-7-1B	1	–	3.0		–	
	OA	KE-2 200φ	300	上差込チャンバー付	OHU-7-1	1	–	3.0		–	
課税担当事務室	SA	KE-2 200φ	240	上差込チャンバー付	AI-7-2	20	–	3.0		–	
納税担当事務室	OA	KE-2 200φ	300	上差込チャンバー付	OHU-7-2	11	–	3.0		–	
	SA	IT2-D 2,000L	320	ライン用BOX	AI-7-4	3	–	2.0	○	–	
	SA	IT2-D 2,000L	160	ライン用BOX	AI-7-4	8	–	2.0	○	–	
	SA	KE-2 200φ	320	上差込チャンバー付	AI-7-4	11	–	3.0		–	
応接コーナー	SA	KE-2 200φ	320	上差込チャンバー付	AI-7-3A	2	–	3.0		–	
待合ロビー	SA	IT2-D 2,000L	290	ライン用BOX	AI-7-3B	2	–	2.0	○	–	
	SA	KE-2 200φ	290	上差込チャンバー付	AI-7-3B	22	–	3.0		–	
	OA	KE-2 200φ	376	上差込チャンバー付	OHU-7-1	4	–	3.0		–	
	OA	KE-2 200φ	240	上差込チャンバー付	OHU-7-1	1	–	3.0		–	
	SA	KE-2 200φ	320	上差込チャンバー付	AI-7-3B	1	–	3.0		–	
	OA	KE-2 200φ	225	上差込チャンバー付	OHU-7-1	2	–	3.0		–	
税務課会議室	SA	KE-2 200φ	320	上差込チャンバー付	AI-7-1B	3	–	3.0		–	
	OA	KE-2 200φ	400	上差込チャンバー付	OHU-7-1	3	–	3.0		–	
照明盤・機構盤室	OA	VHS 250×250	250	450×450×400H	FE-K7-1	1	70	2.0	–	–	
	PASS	HS 250×250	250	450×450×400H	FE-K7-1	2	70	1.5	–	–	
消火ポンプ室	OA	VHS 350×350	500	550×550×400H	FE-K7-3	1	70	2.0	–	–	
	EA	HS 350×350	500	550×550×400H	FE-K7-3	2	70	2.0	–	–	
シーリングスポット室	SA	PK-#20	800		PACi-K7-2	6					
廊下1	PASS	HS 250×250	250	450×450×400H	FE-K7-1	1	70	1.5	–	–	

鹿島・東畑設計共同企業体

鹿島建設株式会社一級建築士事務所
株式会社東畑建築事務所

注記:　(排煙ロリスト)
P:ﾊﾟﾈﾙ型排煙口
D:ﾀﾞﾝﾊﾟ型排煙口
S:ｽﾘｯﾄ型排煙口
・特記なきは、鋼板製(指定色仕上)とする。
◎:手動開放装置(電気式)・通電表示用パイロットランプ付
・ﾀﾞﾝﾊﾟ型排煙口は、遠方(自動)復帰型とする。

(制気ロリスト)
BL:ﾌﾟﾘｰｽﾞﾗｲﾝﾃﾞｨﾌｭｰｻﾞｰ　(アルミ製・指定色仕上)
CL:ｶｰﾑﾗｲﾝﾃﾞｨﾌｭｰｻﾞｰ　(アルミ製・指定色仕上)
PL:PL型ﾗｲﾝﾃﾞｨﾌｭｰｻﾞｰ　(アルミ製・指定色仕上)
ED:差し込みﾃﾞｨﾌｭｰｻﾞｰ
・特記なきは、鋼板製(指定色仕上)とする。
・制気口は、風量調整機構、落下防止ﾜｲﾔｰ、結露防止付とする。

V.H.VH.HV:ﾕﾆﾊﾞｰｻﾙｸﾞﾘﾙ・ﾚｼﾞｽﾀ
V.H.VH.HV.(S):ﾕﾆﾊﾞｰｻﾙｸﾞﾘﾙ・ﾚｼﾞｽﾀ(ｼｬｯﾀｰ付)
V.H:ｽﾘｯﾄｸﾞﾘﾙ・ﾚｼﾞｽﾀｰ
V.H.(S):ｽﾘｯﾄｸﾞﾘﾙ・ﾚｼﾞｽﾀｰ(ｼｬﾀｰ付)

・外気ガラリは、点検口(遮音・断熱・防水仕)
・防虫網設置箇所は、清掃・点検できる場所に設置する。
・防虫網の網目サイズは、10ﾒｯｼｭとする。
・防鳥網の網目サイズは、3ﾒｯｼｭとする。
・防鳥網・防鳥網の材質は、ｽﾃﾝﾚｽ鋼線とする。
・ﾀﾞﾝﾊﾟ類の点検口は450□以上とする。
・SD、SFD、SFVDは、遠方(自動)復帰型とする。

設備　協力会社
会社名
新菱冷熱工業㈱
横浜支店
担当者

竣工図　2013 02 28
工事監理 / 設計 / 施工

戸塚駅西口再開発事業
公益施設整備PFI事業建設工事
空調設備
制気ロリスト-4

SCALE 1/–　DATE 2011 −04 −28

設計責任者 平岡 雅敏
設計担当者 弘木 真一 / 野口 康仁 / 鈴木 雄介
GA担当者 中川 桂 / 杉谷 広智
GA部署GA担当者 小沢 真　武藤 敏

一級建築士 241773
八木 佳

JOB 090536B
DWG M − 30

本図面は建物の維持管理のための参考資料です。建物の現状と図面が完全に一致していることを保証するものではありません。

No.

制気口リスト

階 室名 (系統・用途)	種別	種類・サイズ (必要有効開口面積)	風量 Q (m3/h)	BOX・仕切板(仕) サイズ(大きさ)・個数	系統 (No.)	個数	備考 開口率 (%)	面風速 (ネック風速) (m/s)	GW @25 内貼	フィルター 取付 (F)等	備考
7階											
倉庫	EA	HS 200×200	50	350×350×300H	FE-K7-5	1	70	2.0	–	–	
乗降ロビー	SA	IT2-K 1,750L	1,740	ライン用BOX	AI-5-4C	1	70	2.0	○	–	
	RA	CL#14 1,750L	1,740	ライン用BOX	AI-5-4C	1	70	2.0		–	
EVホール	SA	1T2-D 1,500L	480	ライン用BOX	AI-5-5C	2	–	2.0	○	–	
	RA	CL#3 1,500L	480	ライン用BOX	AI-5-5C	2	–	2.0		–	
第3書庫	EA	金網 300×250	925		FE-7-1	2					
更衣室(男子)	OA	ｱﾈﾓ E2#25	400	400×400×300H	OHU-7-2	1	–	3.0	○	–	
更衣室(女子)	OA	ｱﾈﾓ E2#25	400	400×400×300H	OHU-7-2	1	–	3.0	○	–	
職員トイレ(男子)	EA	HS 250×250	250	450×450×400H	FE-7-2	1	70	2.0	–	–	
職員トイレ(女子)	EA	HS 250×250	250	450×450×400H	FE-7-2	1	70	2.0	–	–	
ごみ置場湯沸室	EA	HS 200×200	200	400×400×300H	FE-7-3	1	70	2.0	–	–	
来庁用トイレ(男子)	EA	HS 250×250	216	450×450×400H	FE-7-5	3	70	2.0	–	–	
来庁用トイレ(女子)	EA	HS 250×250	266	450×450×400H	FE-7-5	3	70	2.0	–	–	
来庁用トイレ(多目的)	EA	HS 300×300	350	500×500×400H	FE-7-5	1	70	2.0	–	–	
来庁者用廊下	PASS	HS 200×200	200	400×400×300H		1	70	1.5	–	–	
職員用廊下	PASS	HS 200×200	200	400×400×300H		2	70	1.5	–	–	
OAG1(A工事)	OA	–	500	器具用BOX	–	1					
OAG1(A工事)	OA	–	6,900	器具用BOX	–	1					
EAG1(A工事)	EA	–	800	器具用BOX	–	1					
EAG2(A工事)	EA	–	–	器具用BOX	–	1					
EAG3(A工事)	EA	–	6,900	器具用BOX	–	1					
EAG4(A工事)	EA	–	850	器具用BOX	–	1					
EAG5(A工事)	EA	–	850	器具用BOX	–	1					
EAG6(A工事)	EA	–	1,625	器具用BOX	–	1					
EAG7(A工事)	EA	–	1,800	器具用BOX	–	1					
EAG8(A工事)	EA	–	4,275	器具用BOX	–	1					
8階											
小会議室2	SA	KE-2 200φ	320	上差込チャンバー付	AI-8-1A	3	–	3.0		–	
	OA	KE-2 200φ	150	上差込チャンバー付	OHU-8-1	2	–	3.0		–	
中会議室2	SA	KE-2 200φ	320	上差込チャンバー付	AI-8-1A	3	–	3.0		–	
	OA	KE-2 200φ	375	上差込チャンバー付	OHU-8-1	3	–	3.0		–	
中会議室3	SA	IT2-D 2,000L	320	ライン用BOX	AI-8-1A	1	–	2.0	○	–	
	SA	KE-2 200φ	320	上差込チャンバー付	AI-8-1A	2	–	3.0		–	
	OA	KE-2 200φ	375	上差込チャンバー付	OHU-8-1	1	–	3.0		–	
打合わせ室2	SA	IT2-D 2,000L	234	ライン用BOX	AI-8-1B	3	–	2.0	○	–	
	SA	KE-2 200φ	234	上差込チャンバー付	AI-8-1B	2	–	3.0		–	
	OA	KE-2 200φ	300	上差込チャンバー付	OHU-8-1	1	–	3.0		–	
選挙管理委員会	SA	IT2-D 2,000L	240	ライン用BOX	PACi-8-1	1	–	2.0	○	–	
事務室	SA	KE-2 200φ	240	上差込チャンバー付	PACi-8-1	3	–	3.0		–	
	OA	KE-2 200φ	275	上差込チャンバー付	PACi-8-1	2	–	3.0		–	
応接ラウンジ	SA	IT2-2 2,000L	292	ライン用BOX	AI-8-5	2	–	2.0	○	–	
	SA	KE-2 200φ	292	上差込チャンバー付	AI-8-5	2	–	3.0		–	
	OA	KE-2 200φ	200	上差込チャンバー付	OHU-8-1	2	–	3.0		–	
更衣室1	SA	KE-2 200φ	480	上差込チャンバー付	AI-8-2A	1	–	3.0		–	
	OA	KE-2 200φ	400	上差込チャンバー付	OHU-8-1	2	–	3.0		–	
										–	
更衣室2	SA	KE-2 200φ	480	上差込チャンバー付	AI-8-2A	1	–	3.0		–	
										–	
南部農政事務所	SA	IT2-D 2,000L	480	ライン用BOX	AI-8-2A	1	–	2.0	○	–	
農産加工室	SA	KE-2 200φ	480	上差込チャンバー付	AI-8-2A	1	–	3.0		–	
	OA	KE-2 200φ	250	上差込チャンバー付	OHU-8-1	1	–	3.0		–	
	OA	KE-2 200φ	400	上差込チャンバー付	FE-8-12	1	70	2.0		–	
高齢者支援課	SA	KE-2 200φ	320	上差込チャンバー付	AI-8-1A	3	–	3.0			
会議室	OA	KE-2 200φ	150	上差込チャンバー付	OHU-8-2	1	–	3.0		–	

制気口リスト

階 室名 (系統・用途)	種別	種類・サイズ (必要有効開口面積)	風量 Q (m3/h)	BOX・仕切板(仕) サイズ(大きさ)・個数	系統 (No.)	個数	備考 開口率 (%)	面風速 (ネック風速) (m/s)	GW @25 内貼	フィルター 取付 (F)等	備考
8階											
大会議室	OA	ｱﾈﾓE2-#25	500	400×400×300H	OHU-8-2	6	–	3.0	○	–	
	EA	金網 250φ	750		FE-8-9	2	–		–	–	
南部農政事務所	SA	KE-2 200φ	240	上差込チャンバー付	AI-8-4A	6	–	3.0		–	
事務室	OA	KE-2 200φ	325	上差込チャンバー付	OHU-8-1	3	–	3.0		–	
	SA	IT2-D 2,000L	292	ライン用BOX	AI-8-4B	3	–	2.0	○	–	
	SA	KE-2 200φ	292	上差込チャンバー付	AI-8-4B	2	–	3.0		–	
南部農政事務所	SA	KE-2 200φ	240	上差込チャンバー付	AI-8-4A	1	–	3.0		–	
書庫	OA	KE-2 200φ	325	上差込チャンバー付	OHU-8-1	1	–	3.0		–	
作業室	SA	IT2-D 1,750L	292	ライン用BOX	AI-8-4B	2	–	2.0	○	–	
	SA	KE-2 200φ	292	上差込チャンバー付	AI-8-4B	1	–	3.0		–	
南西部農業委員会	SA	KE-2 200φ	292	上差込チャンバー付	AI-8-2B	2	–	3.0		–	
会議室	OA	KE-2 200φ	400	上差込チャンバー付	OHU-8-1	2	–	3.0		–	
	SA	IT2-D 2,000L	292	ライン用BOX	AI-8-2B	2	–	2.0	○	–	
待合ロビー	SA	IT2-D 2,000L	195	ライン用BOX	AI-8-5	1	–	2.0	○	–	
	SA	KE-2 200φ	195	上差込チャンバー付	AI-8-5	17	–	3.0		–	
	SA	KE-2 200φ	234	上差込チャンバー付	AI-8-5	5	–	3.0		–	
	OA	KE-2 200φ	350	上差込チャンバー付	OHU-8-1	4	–	3.0		–	
	OA	KE-2 200φ	250	上差込チャンバー付	OHU-8-1	1	–	3.0			
乗降ロビー	SA	IT2-K 1,750L	1,740	ライン用BOX	AI-5-4D	1	70	2.0	○	–	
	RA	CL#14 1,750L	1,740	ライン用BOX	AI-5-4D	1	70	2.0		–	
EVホール	SA	IT2-D 1,500L	480	ライン用BOX	AI-5-5D	2	–	2.0	○	–	
	RA	CL#3 1,500L	480	ライン用BOX	AI-5-5D	2	–	2.0		–	
廊下	OA	VHS 200×200	200	400×400×300H	FE-K8-1	1	70	2.0	–	–	
	EA	HS 200×200	200	400×400×300H	FE-K8-1	1	70	2.0	–	–	
更衣室(男子)	OA	ｱﾈﾓE2-#25	400	400×400×300H	OHU-8-2	1	–	3.0	○	–	
										–	
更衣室(女子)	OA	ｱﾈﾓE2-#25	400	400×400×300H	OHU-8-2	1	–	3.0	○	–	
職員トイレ(男子)	EA	HS 250×250	250	450×450×400H	FE-8-2	1	70	2.0	–	–	
職員トイレ(女子)	EA	HS 250×250	250	450×450×400H	FE-8-2	1	70	2.0	–	–	
ごみ置場湯沸室	EA	HS 200×200	200	400×400×300H	FE-8-4	1	70	2.0	–	–	
来庁用トイレ(男子)	EA	HS 250×250	216	450×450×400H	FE-8-6	3	70	2.0	–	–	
来庁用トイレ(女子)	EA	HS 250×250	266	450×450×400H	FE-8-6	3	70	2.0	–	–	
来庁用トイレ(多目的)	EA	HS 300×300	350	500×500×400H	FE-8-6	1	70	2.0	–	–	
職員用廊下	PASS	HS 200×200	200	400×400×300H		2	70	1.5	–	–	
来庁者用廊下	PASS	HS 200×200	200	400×400×300H		1	70	1.5	–	–	
EAG1(A工事)	EA	–	1,500	器具用BOX	–	1	35				
EAG2(A工事)	EA	–	800	器具用BOX	–	1	35				
EAG3(A工事)	EA	–	1,350	器具用BOX	–	1	35				
EAG4(A工事)	EA	–	1,800	器具用BOX	–	1	35				
EAG5(A工事)	EA	–	6,600	器具用BOX	–	1	35				
9階											
地域振興課・区政	SA	KE-2 200φ	292	上差込チャンバー付	AI-9-1	11	–	3.0			
推進課事務室	OA	KE-2 200φ	275	上差込チャンバー付	OHU-9-1	5	–	3.0			
	SA	IT2-D 1,500L	384	ライン用BOX	AI-9-5	2	–	2.0	○	–	
	SA	KE-2 200φ	384	上差込チャンバー付	AI-9-5	1	–	3.0		–	
	SA	IT2-D 1,500L	274	ライン用BOX	AI-9-5	4	–	2.0	○	–	
	SA	KE-2 200φ	274	上差込チャンバー付	AI-9-5	3	–	3.0		–	
書庫	SA	KE-2 200φ	292	上差込チャンバー付	AI-9-1	1	–	3.0		–	
	SA	IT2-D 1,500L	384	ライン用BOX	AI-9-5	1	–	2.0	○	–	
	SA	KE-2 200φ	384	上差込チャンバー付	AI-9-5	1	–	3.0		–	
特別相談室1.･2	SA	VHS 200×200	240	400×400×300H	PACi-9-1	2	–	2.0	○	–	
	OA	VHS 200×200	150	400×400×300H	OHU-9-1	2	–	3.0	○	–	
	PASS	HS 200×200	150	400×400×300H	–	2	70	1.5	–	–	
特別相談室待機室	SA	VHS 200×200	240	400×400×300H	PACi-9-1	2	–	2.0	○	–	
	OA	VHS 200×200	250	400×400×300H	OHU-9-1	1	–	3.0	○	–	
	PASS	HS 200×200	250	400×400×300H	–	1	70	1.5	–	–	
特別会議室	OA	ｱﾈﾓE2-#25	417	400×400×300H	OHU-9-2	6	–	3.0	○	–	
	PASS	HS 1500×200	1,250	1600×300×400H	–	2	70	1.5	–	–	
階段1		HS 800×600				1					

鹿島・東畑設計共同企業体

鹿島建設株式会社一級建築士事務所
株式会社東畑建築事務所

注記:
(排煙ロリスト)
P:ﾊﾟﾈﾙ型排煙口
D:ﾀﾞﾝﾊﾟ型排煙口
S:ｽﾘｯﾄ型排煙口
・特記なきは、鋼板製(指定色仕上)とする。
◎:手動開放装置(電気式)・通電表示用パイロットランプ付
・ﾀﾞﾝﾊﾟ型排煙口は、遠方(自動)復帰型とする。

(制気口リスト)
BL:ﾌﾞﾘｰｽﾞﾗｲﾝﾃﾞｨﾌｭｰｻﾞｰ (アルミ製・指定色仕上)
CL:ｶｰﾑﾗｲﾝﾃﾞｨﾌｭｰｻﾞｰ (アルミ製・指定色仕上)
PL:PL型ﾗｲﾝﾃﾞｨﾌｭｰｻﾞｰ (アルミ製・指定色仕上)
ED:差し込みﾃﾞｨﾌｭｰｻﾞｰ
・特記なきは、鋼板製(指定色仕上)とする。
・制気口は、風量調整機構、落下防止ﾜｲﾔｰ、結露防止付とする。

V.H.VH.HV:ﾕﾆﾊﾞｰｻﾙｸﾞﾘﾙ・ﾚｼﾞｽﾀ
V.H.VH.HV.(S):ﾕﾆﾊﾞｰｻﾙｸﾞﾘﾙ・ﾚｼﾞｽﾀ(ｼｬｯﾀｰ付)
V.H:ｽﾘｯﾄｸﾞﾘﾙ・ﾚｼﾞｽﾀｰ
V.H.(S):ｽﾘｯﾄｸﾞﾘﾙ・ﾚｼﾞｽﾀｰ(ｼｬﾀｰ付)

・外気ガラリは、点検口(遮音・断熱・防水仕様)
・防虫網設置箇所は、清掃・点検できる場所に設置する。
・防虫網の網目サイズは、10ﾒｯｼｭとする。
・防鳥網の網目サイズは、3ﾒｯｼｭとする。
・防鳥網・防鳥網の材質は、ｽﾃﾝﾚｽ鋼線とする。
・ﾀﾞﾝﾊﾟ類の点検口は450□以上とする。
・SD、SFD、SFVDは、遠方(自動)復帰型とする。

設備 協力会社
会社名 新菱冷熱工業㈱ 横浜支店
担当者

竣工図 2013 02 28
工事監理 設計 施工

戸塚駅西口再開発事業
公益施設整備PFI事業建設工事
空調設備
制気口リスト-5

SCALE 1/– DATE 2011 –04 –28

設計責任者 平岡 雅敏
設計担当者 弘木 真一 伊口 康仁 鈴木 雄介
GA担当者 中川 桂 杉谷 広智
GA部署GA担当者 小沢 真 武藤 敏

一級建築士 241773 八木 佳

JOB 090536B
DWG M – 31

本図面は建物の維持管理のための参考資料です。建物の現状と図面が完全に一致していることを保証するものではありません。

No.

制気口リスト

階 室名 (系統・用途)	種別	種類・サイズ (必要有効開口面積)	風量 Q (m3/h)	BOX・仕切板(仕) サイズ(大きさ)・個数	系統 (No.)	個数	備考 開口率 (%)	面風速 (ネック風速) (m/s)	GW @25 内貼	フィルター 取付 (F)等	備考
9階											
防災宿直室(男子)	SA	IT2-D 3,000L	320	ライン用BOX	AI-9-4	1	-	2.0	○	-	
	RA	CL#5 2,000L	960	ライン用BOX	AI-9-4	1	-	2.0		-	
	SA	ｱﾈﾓE2-#20	320	400×400×300H	AI-9-4	2	-	3.0	○	-	
防災宿直室(女子)	SA	IT2-D 2,000L	320	ライン用BOX	AI-9-4	1	-	2.0	○	-	
	RA	CL#8 1,500L	320	上塗込チャンバー付	AI-9-4	1	-	2.0		-	
	SA	ｱﾈﾓE2-#20	320	400×400×300H	AI-9-4	2		3.0		-	
OAコーナー	SA	IT2-D 2,000L	274	ライン用BOX	AI-9-2D	1	-	2.0	○	-	
	SA	KE-2 200φ	274	上塗込チャンバー付	AI-9-2D	6	-	3.0		-	
	OA	KE-2 200φ	200	上塗込チャンバー付	AI-9-2D	2	-	3.0		-	
総務課事務室	SA	IT2-D 2,000L	292	ライン用BOX	AI-9-2B	2	-	2.0	○	-	
	SA	IT2-D 2,000L	234	ライン用BOX	AI-9-2B	2	-	2.0	○	-	
	SA	KE-2 200φ	292	上塗込チャンバー付	AI-9-2B	10	-	3.0		-	
	OA	KE-2 200φ	270	上塗込チャンバー付	OHU-9-2	5	-	3.0		-	
	SA	KE-2 200φ	234	上塗込チャンバー付	AI-9-2B	3	-	3.0		-	
区長室	SA	IT2-D 2,000L	290	ライン用BOX	AI-9-2C	2	-	2.0	○	-	
	SA	KE-2 200φ	290	上塗込チャンバー付	AI-9-2C	4	-	3.0		-	
	OA	KE-2 200φ	300	上塗込チャンバー付	OHU-9-2	1	-	3.0		-	
待合ロビー	SA	IT2-D 2,000L	348	ライン用BOX	AI-9-3B	1	-	2.0	○	-	
	SA	KE-2 200φ	348	上塗込チャンバー付	AI-9-3B	4	-	3.0		-	
	OA	KE-2 200φ	300	上塗込チャンバー付	OHU-9-1	5	-	3.0		-	
	SA	KE-2 200φ	290	上塗込チャンバー付	AI-9-3B	18	-	3.0		-	
乗降ロビー	SA	IT2-D 1,750L	1,740	ライン用BOX	AI-5-4E	1	70	2.0	○	-	
	RA	CL#14 1,750L	1,740	ライン用BOX	AI-5-4E	1	70	2.0		-	
EVホール	SA	IT2-D 1,500L	480	ライン用BOX	AI-5-5E	2	-	2.0	○	-	
	SA	CL#3 1,500L	480	ライン用BOX	AI-5-5E	2	-	2.0		-	
応接コーナー	SA	IT2-D 2,000L	192	ライン用BOX	AI-9-3A	1	-	2.0	○	-	
	SA	KE-2 200φ	192	上塗込チャンバー付	AI-9-3A	2	-	3.0		-	
	OA	KE-2 200φ	225	上塗込チャンバー付	OHU-9-1	1	-	3.0		-	
EV機械室	OA	ｸﾘｯﾌﾟﾈｯﾄ 200φ	500	-	FE-9-12	1	70	2.0	-	-	
	EA	ｸﾘｯﾌﾟﾈｯﾄ 200φ	500	-	FE-9-12	1	70	2.0	-	-	
廊下	OA	VHS 250×250	300	450×450×400H	FE-9-15	1	70	2.0	○	-	
	EA	HS 250×250	300	450×450×400H	FE-9-15	1	70	2.0	○	-	
総務課書庫	SA	金網 275φ	650		FE-9-7	1	-			-	
更衣室(男子)	OA	ｱﾈﾓE2-#25	400	400×400×300H	OHU-9-2	1	70	3.0	○	-	
更衣室(女子)	OA	ｱﾈﾓE2-#25	400	400×400×300H	OHU-9-2	1	70	3.0	○	-	
職員トイレ(男子)	EA	HS 250×250	250	450×450×400H	FE-9-2	1	70	2.0	-	-	
職員トイレ(女子)	EA	HS 250×250	250	450×450×400H	FE-9-2	1	70	2.0	-	-	
ごみ置場湯沸室	EA	HS 200×200	200	400×400×300H	FE-9-4	1	70	2.0	-	-	
来庁用トイレ(男子)	EA	HS 250×250	216	450×450×400H	FE-9-6	3	70	2.0	-	-	
来庁用トイレ(女子)	EA	HS 250×250	266	450×450×400H	FE-9-6	3	70	2.0	-	-	
来庁用トイレ(多目的)	EA	HS 300×300	350	500×500×400H	FE-9-6	1	70	2.0	-	-	
前室	SA	IT2-D 2,000L	192	ライン用BOX	AI-9-2C	1	-	2.0	-	-	
	SA	KE-2 200φ	192	上塗込チャンバー付	AI-9-2C	1	-	3.0	-	-	
	OA	KE-2 200φ	225	上塗込チャンバー付	OHU-9-1	1	-	3.0	-	-	
EAG1(A工事)	EA	-	1,000	器具用BOX	-	1					
EAG2(A工事)	EA	-	1,000	器具用BOX	-	1					
EAG3(A工事)	EA	-	1,050	器具用BOX	-	1					
EAG4(A工事)	EA	-	1,800	器具用BOX	-	1					
EAG5(A工事)	EA	-	4,950	器具用BOX	-	1					
来庁者用廊下	PASS	HS 200×200	200	400×400×300H		1	70	1.5	-	-	
職員用廊下	PASS	HS 200×200	200	400×400×300H		2	70	1.5	-	-	
PH階											
非常用EV機械室1	OA	ｸﾘｯﾌﾟﾈｯﾄ 250φ	700	-	FE-R-1	1	70	2.0	-	-	
	EA	ｸﾘｯﾌﾟﾈｯﾄ 250φ	700	-	FE-R-1	1	70	2.0	-	-	
非常用EV機械室2	OA	ｸﾘｯﾌﾟﾈｯﾄ 250φ	600	-	FE-R-2	1	70	2.0	-	-	
	EA	ｸﾘｯﾌﾟﾈｯﾄ 250φ	600	-	FE-R-2	1	70	2.0	-	-	
防災無線盤室	OA	ｸﾘｯﾌﾟﾈｯﾄ 200φ	300	-	FE-R-4	1	70	2.0	-	-	
	EA	ｸﾘｯﾌﾟﾈｯﾄ 200φ	300	-	FE-R-4	1	70	2.0	-	-	

制気口リスト

階 室名 (系統・用途)	種別	種類・サイズ (必要有効開口面積)	風量 Q (m3/h)	BOX・仕切板(仕) サイズ(大きさ)・個数	系統 (No.)	個数	備考 開口率 (%)	面風速 (ネック風速) (m/s)	GW @25 内貼	フィルター 取付 (F)等	備考
PH階											
OAG1(A工事)	EA	-	38,800	-	-	1	35				
OAG2(A工事)	EA	-	33,400	-	-	1	35				
4階											
客席(床下)	SA	防虫網 800×350	4,375		AHU-K4-1	2	90	2.5	-	-	
客席(床下)	SA	防虫網 600×450	4,375	-	AHU-K4-1	2	90	2.5	-	-	
客席(椅子下)	SA	GFB.081	40	-	AHU-K4-1	251	90	1.0	-	-	日本フローダ
親子席下巾木	SA	有効(1.8㎡)	1,300	-	AHU-K4-1	1	90	1.5	-	-	A工事
客席脇壁面	SA	有効(2.3㎡)	2,300	-	AHU-K4-1	2	90	1.5	-	-	A工事
客席(壁面)	RA	有効(2.78㎡)	8,750	1600×500×2200H	AHU-K4-1	2	35	2.5	@50	-	A工事
ステージ(露出)	SA	FMP.103.00	8,550	-	AHU-K4-2	2	90	2.5	-	-	日本フローダ
ステージ(壁面)	RA	有効(4.86㎡)	15,300	2600×500×2300H	AHU-K4-2	1	35	2.5	@50	-	
5階											
客席(床下)	SA	防虫網 800×400	5,860	-	AHU-K5-1	1	90	2.5	-	-	
客席(椅子下)	SA	GFB.081	45	-	AHU-K5-1	50	90	1.0	-	-	日本フローダ
音響室巾木	SA	有効(1.6㎡)	1,140	-	AHU-K5-1	1	90	1.5	-	-	A工事
客席脇壁面	SA	有効(1.6㎡)	1,140	-	AHU-K5-1	2	90	1.5	-	-	A工事
客席(壁面)	RA	有効(0.93㎡)	2,930	1200×500×1200H	AHU-K5-1	2	35	2.5	@50	-	
9階											
ステージ(天井裏))	EA	HS 450×250	600	650×450×300H	FE-K8-3	3	70	2.0	○	-	

注記)天井チャンバー内の空調機・送風機ダクト吸込み部分には、全てクリンプネットを付ける。(取り外し可能型)

鹿島・東畑設計共同企業体

鹿島建設株式会社一級建築士事務所
株式会社東畑建築事務所

注記: (排煙口リスト)
P:ﾊﾟﾈﾙ型排煙口
D:ﾀﾞﾝﾊﾟ型排煙口
S:ｽﾘｯﾄ型排煙口
・特記なきは、鋼板製(指定色仕上)とする。
◎:手動開放装置(電気式)・通電表示用パイロットランプ付
・ﾀﾞﾝﾊﾟ型排煙口は、遠方(自動)復帰型とする。

(制気口リスト)
BL:ﾌﾟﾘｰｽﾞﾗｲﾝﾃﾞｨﾌｭｰｻﾞｰ (アルミ製・指定色仕上)
CL:ｶｰﾑﾗｲﾝﾃﾞｨﾌｭｰｻﾞｰ (アルミ製・指定色仕上)
PL:PL型ﾗｲﾝﾃﾞｨﾌｭｰｻﾞｰ (アルミ製・指定色仕上)
ED:差し込みﾃﾞｨﾌｭｰｻﾞｰ
・特記なきは、鋼板製(指定色仕上)とする。
・制気口は、風量調整機構、落下防止ﾜｲﾔｰ、結露防止付とする。

V.H.VH.HV:ユニバーサルｸﾞﾘﾙ・ﾚｼﾞｽﾀ
V.H.VH.HV.(S):ユニバーサルｸﾞﾘﾙ・ﾚｼﾞｽﾀ(ｼｬｯﾀｰ付)
V.H:ｽﾘｯﾄｸﾞﾘﾙ・ﾚｼﾞｽﾀｰ
V.H.(S):ｽﾘｯﾄｸﾞﾘﾙ・ﾚｼﾞｽﾀｰ(ｼｬﾀｰ付)

・外気ガラリは、点検口(遮音・断熱・防水仕様)
・防虫網設置箇所は、清掃・点検できる場所に設置する。
・防虫網の網目サイズは、10ﾒｯｼｭとする。
・防鳥網の網目サイズは、3ﾒｯｼｭとする。
・防虫網・防鳥網の材質は、ｽﾃﾝﾚｽ鋼線とする。
・ﾀﾞﾝﾊﾟ類の点検口は450□以上とする。
・SD、SFD、SFVDは、遠方(自動)復帰型とする。

設備 協力会社
会社名
新菱冷熱工業㈱
横浜支店
担当者

竣工図 2013.02.28
工事監理 設計 施工

戸塚駅西口再開発事業
公益施設整備PFI事業建設工事
空調設備
制気口リスト-6

SCALE 1:-
DATE 2011-04-28

設計責任者 平岡 雅敏
設計担当者 弘木 真一 / 野口 康仁 / 鈴木 雄介
GA担当者 中川 桂 / 杉谷 広智
GA部署GA担当者 小沢 真 武藤 敏

一級建築士 241773
八木 佳

JOB 090536B
DWG M-32

本図面は建物の維持管理のための参考資料です。建物の現状と図面が完全に一致していることを保証するものではありません。

排煙リスト

階 室名・排煙区画(No.) (系統・用途)	種別	種類・サイズ (必要有効開口面積)	排煙 風量 Q (m3/h)	BOX・仕切板 サイズ(大きさ)・個数 手動開放装置		系統 (No.)	個数	備考 開口率 (%)	面風速 (m/s)	防煙区 画面積 (㎡)	最大 区画(○) 連動(R)	備考	同時開放
B3 駐車場-1	排煙口	D 450×250	3,360	-	◎	FSE-1	1	90	8	55.9		クリンプネット付	
B3 駐車場-2	排煙口	D 500×250	3,670	-	◎	FSE-1	1	90	8	61.1		クリンプネット付	
B3 駐車場-3	排煙口	D 350×250	2,730	-	◎	FSE-1	1	90	8	45.5		クリンプネット付	
B3 駐車場-4	排煙口	D 400×400	4,040	-	◎	FSE-1	1	90	8	67.2		クリンプネット付	
B3 駐車場-5	排煙口	D 400×400	4,920	-	◎	FSE-1	1	90	8	81.9		クリンプネット付	
B3 駐車場-6	排煙口	D 400×400	4,920	-	◎	FSE-1	1	90	8	81.9		クリンプネット付	
B3 駐車場-7	排煙口	D 400×400	4,920	-	◎	FSE-1	1	90	8	81.9		クリンプネット付	
B3 駐車場-8	排煙口	D 400×400	5,050	-	◎	FSE-1	1	90	8	84.1		クリンプネット付	
B3 駐車場-9	排煙口	D 400×400	3,810	-	◎	FSE-1	1	90	8	63.5		クリンプネット付	駐車場-10と同時開放
B3 駐車場-10	排煙口	D 350×200	1,900	-	◎	FSE-1	1	90	8	31.6		クリンプネット付	駐車場-9と同時開放
B3 駐車場-11	排煙口	D 450×450	6,090	-	◎	FSE-1	1	90	8	101.5		クリンプネット付	
B3 駐車場-12	排煙口	D 400×400	3,930	-	◎	FSE-1	1	90	8	65.4		クリンプネット付	
B3 駐車場-13	排煙口	D 400×400	4,790	-	◎	FSE-1	1	90	8	79.7		クリンプネット付	
B3 駐車場-14	排煙口	D 400×400	4,790	-	◎	FSE-1	1	90	8	79.7		クリンプネット付	
B3 駐車場-15	排煙口	D 400×250	3,120	-	◎	FSE-1	1	90	8	55.1		クリンプネット付	排気ファン室-30と同時開放
B3 駐車場-16	排煙口	D 450×450	5,920	-	◎	FSE-1	1	90	8	98.6		クリンプネット付	
B3 駐車場-17	排煙口	D 400×400	3,890	-	◎	FSE-1	1	90	8	64.7		クリンプネット付	
B3 駐車場-18	排煙口	D 450×350	5,070	-	◎	FSE-1	1	90	8	84.5		クリンプネット付	
B3 駐車場-19	排煙口	D 250×200	1,200	-	◎	FSE-1	1	90	8	20.0	R1	クリンプネット付	駐車場-20と同時開放
B3 駐車場-20	排煙口	D 300×250	1,750	-	◎	FSE-1	1	90	8	34.4	R1	クリンプネット付	駐車場-19と同時開放
B3 駐車場-21	排煙口	D 500×350	5,190	-	◎	FSE-1	1	90	8	86.4		クリンプネット付	
B3 駐車場-22	排煙口	D 400×400	4,920	-	◎	FSE-1	1	90	8	81.9		クリンプネット付	
B3 駐車場-23	排煙口	D 400×400	4,790	-	◎	FSE-1	1	90	8	79.7		クリンプネット付	
B3 駐車場-24	排煙口	D 400×400	3,980	-	◎	FSE-1	1	90	8	66.3		クリンプネット付	
B3 駐車場-25	排煙口	D 450×400	5,580	-	◎	FSE-1	1	90	8	93.0		クリンプネット付	
B3 駐車場-26	排煙口	D 700×250	5,300	-	◎	FSE-1	1	90	8	88.3		クリンプネット付	
B3 駐車場-27	排煙口	D 600×250	4,830	-	◎	FSE-1	1	90	8	80.4		クリンプネット付	給気ファン室-29と同時開放
B3 EVホール-28	排煙口	P 500×500	3,830	-	◎	FSE-1	1	80	8	87.1			
B3 給気ファン室-29	排煙口	D 350×250	2,760	-	◎	FSE-1	1	90	8	63.7		クリンプネット付	駐車場-27と同時開放
B3 排気ファン室-30	排煙口	D 500×200	2,710	-	◎	FSE-1	1	90	8	42.2		クリンプネット付	駐車場-15と同時開放
B2 駐車場-1	排煙口	D 450×250	3,310	-	◎	FSE-1	1	90	8	55.1		クリンプネット付	
B2 駐車場-2	排煙口	D 500×250	3,750	-	◎	FSE-1	1	90	8	62.5		クリンプネット付	
B2 駐車場-3	排煙口	D 350×250	2,580	-	◎	FSE-1	1	90	8	43.0		クリンプネット付	駐車場-5と同時開放
B2 駐車場-4	排煙口	D 750×300	6,100	-	◎	FSE-1	1	90	8	101.6		クリンプネット付	
B2 駐車場-5	排煙口	D 400×400	4,190	-	◎	FSE-1	1	90	8	69.8		クリンプネット付	駐車場-3と同時開放
B2 駐車場-6	排煙口	D 550×250	4,190	-	◎	FSE-1	1	90	8	69.8		クリンプネット付	
B2 駐車場-7	排煙口	D 400×400	4,920	-	◎	FSE-1	1	90	8	81.9		クリンプネット付	
B2 駐車場-8	排煙口	D 600×300	4,920	-	◎	FSE-1	1	90	8	81.9		クリンプネット付	
B2 駐車場-9	排煙口	D 400×400	4,920	-	◎	FSE-1	1	90	8	81.9		クリンプネット付	
B2 駐車場-10	排煙口	D 600×300	4,920	-	◎	FSE-1	1	90	8	81.9		クリンプネット付	
B2 駐車場-11	排煙口	D 400×400	4,920	-	◎	FSE-1	1	90	8	81.9		クリンプネット付	
B2 駐車場-12	排煙口	D 600×300	4,920	-	◎	FSE-1	1	90	8	81.9		クリンプネット付	
B2 駐車場-13	排煙口	D 400×400	4,910	-	◎	FSE-1	1	90	8	81.8		クリンプネット付	
B2 駐車場-14	排煙口	D 400×250	3,570	-	◎	FSE-1	1	90	8	59.5		クリンプネット付	
B2 駐車場-15-1	排煙口	D 450×250	3,470	-	◎	FSE-1	1	90	8	57.7		クリンプネット付	
B2 駐車場-15-2	排煙口	D 400×400	1,530	-	◎	FSE-1	1	90	8	25.4		クリンプネット付	
B2 駐車場-16	排煙口	D 800×250	6,260	-	◎	FSE-1	1	90	8	104.3		クリンプネット付	
B2 駐車場-17	排煙口	D 700×250	5,530	-	◎	FSE-1	1	90	8	92.1		クリンプネット付	排気ファン室-30と同時開放
B2 駐車場-18	排煙口	D 400×400	4,190	-	◎	FSE-1	1	90	8	69.8		クリンプネット付	
B2 駐車場-19	排煙口	D 400×400	4,920	-	◎	FSE-1	1	90	8	81.9		クリンプネット付	
B2 駐車場-20	排煙口	D 600×250	4,270	-	◎	FSE-1	1	90	8	71.1		クリンプネット付	
B2 駐車場-21	排煙口	D 400×400	4,920	-	◎	FSE-1	1	90	8	81.9		クリンプネット付	
B2 駐車場-22	排煙口	D 650×250	4,920	-	◎	FSE-1	1	90	8	81.9		クリンプネット付	
B2 駐車場-23	排煙口	D 500×250	3,570	-	◎	FSE-1	1	90	8	59.5		クリンプネット付	
B2 駐車場-24	排煙口	D 700×250	5,360	-	◎	FSE-1	1	90	8	89.2		クリンプネット付	
B2 駐車場-25	排煙口	D 850×250	6,600	-	◎	FSE-1	1	90	8	109.9	○	クリンプネット付	
B2 駐車場-26	排煙口	D 500×300	4,650	-	◎	FSE-1	1	90	8	77.4		クリンプネット付	
B2 EVホール-27	排煙口	P 450×450	4,200	550×550×400	◎	FSE-1	1	80	8	69.9			
B2 駐車場-28-1	排煙口	D 300×250	1,760	-	◎	FSE-1	1	90	8	29.2		クリンプネット付	駐車場-28-2・3、駐車場-29と同時開放
B2 駐車場-28-2	排煙口	D 200×200	740	-	◎	FSE-1	1	90	8	12.3		クリンプネット付	駐車場-28-1・3、駐車場-29と同時開放
B2 駐車場-28-3	排煙口	D 200×200	740	-	◎	FSE-1	1	90	8	12.3		クリンプネット付	駐車場-28-1・2、駐車場-29と同時開放
B2 給気ファン室-29	排煙口	D 450×250	3,500	-	◎	FSE-1	1	90	8	58.2		クリンプネット付	駐車場-28-1・2・3、駐車場-29と同時開放
B2 排気ファン室-30	排煙口	D 450×200	2,730	-	◎	FSE-1	1	90	8	45.4		クリンプネット付	駐車場-17と同時開放
B3 乗降ロビー兼用付室A	排煙口	S 750×1200	21,600	750×1450×350	◎	FSE-2	1	80	8	37.7	-		
B2 乗降ロビー兼用付室A	排煙口	S 750×1200	21,600	750×1450×350	◎	FSE-2	1	80	8	37.4	-		
B1 乗降ロビー兼用付室A	排煙口	S 750×1200	21,600	750×1450×350	◎	FSE-2	1	80	8	38.3	-		
B3 乗降ロビーB	排煙口	S 700×800	14,400	700×1050×350	◎	FSE-3	1	80	8	12.4	-		
B2 乗降ロビーB	排煙口	S 700×800	14,400	700×1050×350	◎	FSE-3	1	80	8	12.4	-		
B1 乗降ロビーB	排煙口	S 700×800	14,400	700×1050×350	◎	FSE-3	1	80	8	11.7	-		
B3 付室C	排煙口	S 700×800	14,400	700×1050×350	◎	FSE-4	1	80	8	8.7	-		
B2 付室C	排煙口	S 700×800	14,400	700×1050×350	◎	FSE-4	1	80	8	11.2	-		
B1 付室C	排煙口	S 600×1000	14,400	600×1250×350	◎	FSE-4	1	80	8	8.6	-		
1 乗降ロビー兼用付室A	排煙口	P 500×500	1,350	750×750×400	◎	FSE-5	1	80	-	22.4	-		1F 乗降ロビーBと同時開放
2 乗降ロビー兼用付室A	排煙口	P 500×500	1,880	750×750×400	◎	FSE-5	1	80	-	31.3	-		2F 乗降ロビーBと同時開放
3 乗降ロビー兼用付室A	排煙口	P 500×500	1,880	750×750×400	◎	FSE-5	1	80	-	31.3	-		3F 乗降ロビーBと同時開放
4 乗降ロビー兼用付室A	排煙口	P 500×500	1,880	750×750×400	◎	FSE-5	1	80	-	31.3	-		4F 乗降ロビーBと同時開放
5 乗降ロビー兼用付室A	排煙口	P 500×500	1,880	750×750×400	◎	FSE-5	1	80	-	31.3	-		5F 乗降ロビーBと同時開放
6 乗降ロビー兼用付室A	排煙口	P 500×500	1,880	750×750×400	◎	FSE-5	1	80	-	31.3	-		6F 乗降ロビーBと同時開放
7 乗降ロビー兼用付室A	排煙口	P 500×500	1,880	750×750×400	◎	FSE-5	1	80	-	31.3	-		7F 乗降ロビーBと同時開放
8 乗降ロビー兼用付室A	排煙口	P 500×500	1,880	750×750×400	◎	FSE-5	1	80	-	31.3	-		8F 乗降ロビーBと同時開放
9 乗降ロビー兼用付室A	排煙口	P 500×500	1,880	750×750×400	◎	FSE-5	1	80	-	31.3	○		9F 乗降ロビーBと同時開放
1 乗降ロビーB	排煙口	P 300×300	620	400×400×400	◎	FSE-6	1	80	-	10.3	-		1F 乗降ロビー兼用付室Aと同時開放
2 乗降ロビーB	排煙口	P 300×300	690	400×400×350	◎	FSE-6	1	80	-	11.5	○		2F 乗降ロビー兼用付室Aと同時開放
3 乗降ロビーB	排煙口	P 300×300	690	400×400×350	◎	FSE-6	1	80	-	11.5	○		3F 乗降ロビー兼用付室Aと同時開放
4 乗降ロビーB	排煙口	P 300×300	660	400×400×350	◎	FSE-6	1	80	-	10.9	-		4F 乗降ロビー兼用付室Aと同時開放
5 乗降ロビーB	排煙口	P 300×300	660	400×400×350	◎	FSE-6	1	80	-	10.9	-		5F 乗降ロビー兼用付室Aと同時開放

排煙リスト

階 室名・排煙区画(No.) (系統・用途)	種別	種類・サイズ (必要有効開口面積)	排煙 風量 Q (m3/h)	BOX・仕切板 サイズ(大きさ)・個数 手動開放装置		系統 (No.)	個数	備考 開口率 (%)	面風速 (m/s)	防煙区 画面積 (㎡)	最大 区画(○) 連動(R)	備考	同時開放
6 乗降ロビーB	排煙口	P 300×300	660	400×400×350	◎	FSE-6	1	80	-	10.9	-		6F 乗降ロビー兼用付室Aと同時開放
7 乗降ロビーB	排煙口	P 300×300	660	400×400×350	◎	FSE-6	1	80	-	10.9	-		7F 乗降ロビー兼用付室Aと同時開放
8 乗降ロビーB	排煙口	P 300×300	660	400×400×350	◎	FSE-6	1	80	-	10.9	-		8F 乗降ロビー兼用付室Aと同時開放
9 乗降ロビーB	排煙口	P 300×300	660	400×400×350	◎	FSE-6	1	80	-	10.9	-		9F 乗降ロビー兼用付室Aと同時開放
1 廊下-2	排煙口	P 400×400	3,140	500×500×400	◎	FSE-8	1	80	8	52.2	R16		
2 共用待合ﾛﾋﾞｰ2-7	排煙口	D 800×450	10,100	-	◎	FSE-8	1	90	8	168.3			
2 共用待合ﾛﾋﾞｰ2-8	排煙口	D 700×450	9,790	-	◎	FSE-8	1	90	8	163.1			
2 共用待合ﾛﾋﾞｰ2-9	排煙口	D 650×450	9,190	-	◎	FSE-8	1	90	8	153.1			
2 事務室(保険年金課)-10	排煙口	D 650×450	8,710	-	◎	FSE-8	1	90	8	145.1			
2 事務室(保険年金課)-11	排煙口	D 650×450	9,250	-	◎	FSE-8	1	90	8	154.1			
2 事務室(戸籍課)-12	排煙口	D 800×450	11,130	-	◎	FSE-8	1	90	8	185.4			
2 事務室(戸籍課)-13	排煙口	D 650×450	8,280	-	◎	FSE-8	1	90	8	137.9	R16		
3 アートコリドー2-1	排煙口	P 550×550	5,810	650×650×450	◎	FSE-8	1	80	8	96.8	R2		アートコリドー2-2と同時開放
3 アートコリドー2-2	排煙口	P 550×550	5,810	650×650×450	◎	FSE-8	1	80	8	96.8	R2		アートコリドー2-1と同時開放
3 多目的スペース(大)3-1	排煙口	P 650×650	6,060	750×750×450	◎	FSE-8	1	80	8	101.0	R3		多目的スペース(大)3-2と同時開放
3 多目的スペース(大)3-2	排煙口	P 650×650	6,060	750×750×450	◎	FSE-8	1	80	8	101.0	R3		多目的スペース(大)3-1と同時開放
3 区民広場-4	排煙口	P 950×950	19,480	1050×1050×550	◎	FSE-8	1	80	8	324.6	○		
3 情報ｺｰﾅｰ-5	排煙口	P 750×750	12,800	850×850×550	◎	FSE-8	1	80	8	198.5			
3 食堂-6	排煙口	P 650×650	9,400	750×750×450	◎	FSE-8	1	80	8	156.5			
4 リハーサル室-3	排煙口	P 600×600	7,600	ダクト直	◎	FSE-8	1	80	8	126.6			
5 栄養相談室-3	排煙口	P 550×550	6,860	700×700×400	◎	FSE-8	1	80	8	114.2	R15		
5 検診部門待合ﾛﾋﾞｰ4	排煙口	P 650×650	9,310	750×750×450	◎	FSE-8	1	80	8	155.0			
5 予防接種室-5-1	排煙口	P 500×500	5,340	600×600×400	◎	FSE-8	1	80	8	89.0			予防接種室-5-2と同時開放
5 予防接種室-5-2	排煙口	P 500×500	5,340	600×600×400	◎	FSE-8	1	80	8	89.0	R4		予防接種室-5-1と同時開放
5 予防接種室-6	排煙口	P 500×500	4,690	600×600×400	◎	FSE-8	1	80	8	78.1	R4		
5 通路-13	排煙口	P 450×450	3,030	550×550×350	◎	FSE-8	1	80	8	50.5			
6 保護課事務室-2	排煙口	D 800×450	9,960	-	◎	FSE-8	1	90	8	165.0			
6 第1書庫-3	排煙口	D 900×500	13,380	-	◎	FSE-8	1	90	8	223.0			
6 待合ﾛﾋﾞｰ4	排煙口	D 650×450	8,400	-	◎	FSE-8	1	90	8	140.0			
7 休憩室・休養室-3	排煙口	D 550×400	6,480	-	◎	FSE-8	1	90	8	108.0			
7 待合ﾛﾋﾞｰ2	排煙口	D 650×450	8,340	-	◎	FSE-8	1	90	8	139.0			
7 納税担当事務室-1	排煙口	D 750×450	9,960	-	◎	FSE-8	1	90	8	166.0			
8 小・中会議室-3	排煙口	D 700×450	8,820	-	◎	FSE-8	1	90	8	147.0			
8 通路-4	排煙口	D 600×450	7,440	-	◎	FSE-8	1	90	8	124.0			
8 大会議室-6	排煙口	D 1100×450	15,540	-	◎	FSE-8	1	90	8	259.0			
9 OAｺｰﾅｰ-2	排煙口	D 900×450	11,040	-	◎	FSE-8	1	90	8	184.0	R5		
9 待合ﾛﾋﾞｰ3	排煙口	D 500×450	6,420	-	◎	FSE-8	1	90	8	107.0			防災宿直室-9・10と同時開放
9 特別会議室-5	排煙口	D 750×450	9,720	-	◎	FSE-8	1	90	8	162.0	R6		
・システム天井面の有効開口率は1%以上を確保する													
2 共用待合ﾛﾋﾞｰ14	排煙口	D 900×500	14,360	-	◎	FSE-9	1	90	8	239.3			
2 EVホール-15	排煙口	D 600×450	8,390	-	◎	FSE-9	1	90	8	139.7			
3 ギャラリー7	排煙口	P 800×800	14,800	900×900×600	◎	FSE-9	1	80	8	246.7			
3 エントランスホール-8	排煙口	P 1050×1050	24,740	1050×1050×600	◎	FSE-9	1	80	8	412.2	○		
4 ロビー―4	排煙口	P 750×750	12,400	850×850×400	◎	FSE-9	2	80	8	206.5			ロビー―4を2台同時開放
4 ロビー―5	排煙口	P 800×800	13,600	1000×1000×500	◎	FSE-9	1	80	8	226.0			
4 ホワイエ-6	排煙口	P 550×550	6,925	650×650×450	◎	FSE-9	2	80	8	115.3	R7		ホワイエ-6を2台同時開放
4 パントリ―6	排煙口	P 300×300	380	400×400×350	◎	FSE-9	1	80	8	6.2	R7		
5 検診部門待合ﾛﾋﾞｰ2	排煙口	P 600×600	8,280	800×800×400	◎	FSE-9	1	80	8	138.0			
5 階段6吹抜-7	排煙口	P 500×500	5,090	650×650×400	◎	FSE-9	1	80	8	84.7	R8		
5 ホワイエ-8	排煙口	P 650×650	9,390	ダクト直	◎	FSE-9	1	80	8	156.5	R8		
5 EVホール-9	排煙口	P 600×600	7,270	700×700×400	◎	FSE-9	1	80	8	121.1			
5 受付事務室-10	排煙口	P 350×350	2,660	450×450×350	◎	FSE-9	1	80	8	44.3	R9		通路-11と同時開放
5 通路-11	排煙口	P 450×450	4,340	550×550×350	◎	FSE-9	1	80	8	72.2	R9		受付事務室-10と同時開放
6 待合ﾛﾋﾞｰ1	排煙口	D 1400×500	19,860	-	◎	FSE-9	1	90	8	331.0			
6 福祉保健課事務室-7	排煙口	D 1200×500	18,060	-	◎	FSE-9	1	90	8	301.0	R10		
6 通路-6	排煙口	P 450×450	4,920	550×550×400	◎	FSE-9	1	80	8	82.0	R10		
6 EVホール-5	排煙口	D 550×450	7,320	-	◎	FSE-9	1	90	8	122.0			
7 課税担当事務室-4	排煙口	D 1200×500	18,060	-	◎	FSE-9	1	90	8	301.0			
7 税務課会議室-6	排煙口	D 1200×500	17,340	-	◎	FSE-9	1	90	8	289.0	R11		
7 通路-7	排煙口	P 450×450	4,260	550×550×400	◎	FSE-9	1	80	8	71.0	R12		来庁者多目的トイレ-8と同時開放
7 EVホール-5	排煙口	D 1000×500	14,040	-	◎	FSE-9	1	90	8	234.0	R11		
7 来庁者多目的トイレ-8	排煙口	P 300×300	560	400×400×300	◎	FSE-9	1	80	8	9.2	R12		通路-7と同時開放
8 市民許認可待合-1	排煙口	D 1000×500	15,300	-	◎	FSE-9	1	90	8	255.0			
8 応接ｳｪｲﾃｨﾝｸﾞ2	排煙口	D 950×450	12,420	-	◎	FSE-9	1	90	8	207.0			
8 南部農政事務室-5	排煙口	D 1000×450	13,080	-	◎	FSE-9	1	90	8	218.0	R13		
8 通路-7	排煙口	P 450×450	4,500	550×550×400	◎	FSE-9	1	80	8	75.0	R13		来庁者多目的トイレ-8と同時開放
8 来庁者多目的トイレ-8	排煙口	P 300×300	560	400×400×300	◎	FSE-9	1	80	8	9.2	R13		通路-7と同時開放
9 待合ﾛﾋﾞｰ1	排煙口	D 1200×450	15,480	-	◎	FSE-9	1	90	8	258.0			
9 区政推進課事務室-4	排煙口	D 300×500	18,900	-	◎	FSE-9	1	90	8	315.0	R14		
9 総務課事務室-6	排煙口	D 900×450	10,980	-	◎	FSE-9	1	90	8	183.0			
9 来庁者多目的トイレ-12	排煙口	P 300×300	560	400×400×300	◎	FSE-9	1	80	8	9.2	R14		通路-7と同時開放
9 防災宿直室(女子)-9	排煙口	P 300×300		400×400×300		FSE-8	1						待合ロビー-3、防災宿直室(男子)-10と同時開放
9 防災宿直室(男子)-10	排煙口	P 300×300		400×400×300		FSE-8	1						待合ロビー-3、防災宿直室(女子)-9と同時開放
・システム天井面の有効開口率は1%以上を確保する													

鹿島・東畑設計共同企業体

鹿島建設株式会社一級建築士事務所
株式会社東畑建築事務所

注記：（排煙口リスト）
P：パネル型排煙口
D：ダンパ型排煙口
S：スリット型排煙口
・特記なきは、鋼板製（指定色仕上）とする。
◎：手動開放装置（電気式）・通電表示用パイロットランプ付・特記なきは、鋼板製（指定色仕上）とする。
・ダンパ型排煙口は、遠方（自動）復帰型とする。

（制気口リスト）
BL：ブリーズラインディフューザー　（アルミ製・指定色仕上）
CL：カームラインディフューザー　（アルミ製・指定色仕上）
PL：PL型ラインディフューザー　（アルミ製・指定色仕上）
ED：差し込みディフューザー
・制気口は、風量調整機構、落下防止ワイヤー、結露防止付とする。

V.H.VH.HV：ユニバーサルグリル・レジスタ
V.H.VH.HV.(S)：ユニバーサルグリル・レジスタ（シャッター付）
V.H：スリットグリル・レジスター
V.H.(S)：スリットグリル・レジスター（シャッター付）

・外気ガラリは、点検口（遮音・断熱・防水仕様
・防虫網設置箇所は、清掃・点検できる場所に設置する。
・防虫網の網目サイズは、10メッシュとする。
・防鳥網の網目サイズは、3メッシュとする。
・防虫網・防鳥網の材質は、ステンレス鋼線とする。
・ダンパ類の点検口は450□以上とする。
・SD、SFD、SFVDは、遠方（自動）復帰型とする。

設備　協力会社
会社名
新菱冷熱工業鋼
横浜支店
担当者

竣工図　2013.02.28
工事監理　設計　施工

戸塚駅西口再開発事業
公益施設整備PFI事業建設工事
空調設備
排煙リスト-1

SCALE 1:—　DATE 2011 —04 —28

設計責任者：平岡 雅哉
設計担当者：弘木 昌仁／春日 康仁／鈴木 雄介／中川 稔／杉谷 広智
QA担当者：小沢 真
QA副審査QA担当者：武藤 敏明

一級建築士 241773 八木 佳

JOB 090536B
DWG M — 033

本図面は建物の維持管理のための参考資料です。建物の現状と図面が完全に一致していることを保証するものではありません。

No.

排煙ロリスト

階 室名・排煙区画(No.) (系統・用途)	種別	種類・サイズ (必要有効開口面積)	排煙 風量 Q (m3/h)	BOX・仕切板 サイズ(大きさ)・個数 手動開放装置		系統 (No.)	個数	備考 開口率 (%)	面風速 (m/s)	防煙区 画面積 (㎡)	最大 区画(○) 連動(R)	備考	同時開放
1 店舗-1	排煙口	P 700×700	11,010	850×850×450	◎	FSE-7	1	80	8	183.5			
2 事務室-1	排煙口	D 600×400	6,860	-	◎	FSE-7	1	90	8	114.3			
2 事務室-2	排煙口	D 700×450	9,420	-	◎	FSE-7	1	90	8	156.9			
2 事務室-3	排煙口	D 800×450	10,020	-	◎	FSE-7	1	90	8	167.0			
2 廊下-4	排煙口	D 700×400	8,190	-	◎	FSE-7	1	90	8	136.4			
2 事務室-5	排煙口	D 850×450	11,930	-	◎	FSE-7	1	90	8	198.7			
2 事務室-6	排煙口	D 700×450	9,490	-	◎	FSE-7	1	90	8	158.1			
3 廊下2-1	排煙口	P 600×600	7,750	700×900×500	◎	FSE-7	1	80	8	129.0			
3 廊下2-9	排煙口	P 500×500	5,090	600×600×400	◎	FSE-7	1	80	8	84.8			
4 廊下-1	排煙口	P 550×550	6,170	650×1100×350	◎	FSE-7	1	80	8	102.7			
4 楽屋通路-2-2	排煙口	P 500×500	5,785	600×600×350	◎	FSE-7	2	80	8	96.3			荷捌室-2-1と同時開放
5 廊下-1	排煙口	P 500×500	5,460	ダクト直	◎	FSE-7	1	80	8	91.0			
7 客席・シーティングスポット室-12	排煙口	D 1000×500	25,620	-	◎	FSE-7	1	80	8	432.0	○		
7 舞台-13	排煙口	D 700×400	12,090	-	◎	FSE-7	1	80	8	201.4			

・システム天井面の有効開口率は1%以上を確保する

■ 排煙機の風量算定

注記)排煙機は、「日本建築センター防災性能認定品」とする。

FSE-1 最大区画面積:109.9m2×1m3/min×2m3/min×リーク量:1.2 = 15,825.60
= 15,900 m3/h

FSE-2 付室兼用ロビー法定風量により6m3/s以上とする。 = 21,600.00
= 21,600 m3/h

FSE-3 特別避難階段付室法定風量により4m3/s以上とする。 = 14,400.00
= 14,400 m3/h

FSE-4 非常用EV乗降ロビー法定風量により4m3/s以上とする。 = 14,400.00
= 14,400 m3/h

FSE-7 最大区画面積:432.0m2×1m3/min×2m3/min×リーク量:1.2 = 62,208.00
= 62,300 m3/h

FSE-8 最大区画面積:324.6m2×1m3/min×2m3/min×リーク量:1.2 = 46,742.40
= 46,800 m3/h

FSE-9 最大区画面積:412.2m2×1m3/min×2m3/min×リーク量:1.2 = 59,356.80
= 59,400.0 m3/h

■ 排煙用送風機の風量算定 平12年建告1437号(二)-ハ-(1)

(排煙口部分で当該室面積×1m3/min以上、且つ開口面積×550m3/min以下の空気を排出できること。)

FSE-5 当該面積:30.1m2×1m3/min 以上、且つ開口面積×550m3/min以下の空気を排出できる能力とする。

排煙用送風機風量 = 10,800 m3/h

FSE-6 当該面積:11.5m2×1m3/min 以上、且つ開口面積×550m3/min以下の空気を排出できる能力とする。

排煙用送風機風量 = 7,800 m3/h

排煙ロリスト

階 室名・排煙区画(No.) (系統・用途)	種別	種類・サイズ (必要有効開口面積)	排煙 風量 Q (m3/h)	BOX・仕切板 サイズ(大きさ)・個数 手動開放装置		系統 (No.)	個数	備考 開口率 (%)	面風速 (m/s)	防煙区 画面積 (㎡)	最大 区画(○) 連動(R)	備考
B3 付室兼用ロビー	給気口	S 1600×1200	21,600	1600×1450×350	◎	FSE-2	1	85	-	37.8	-	
B2 付室兼用ロビー	給気口	S 1600×1200	21,600	1600×1450×350	◎	FSE-2	1	85	-	37.5	-	
B1 付室兼用ロビー	給気口	S 1600×1200	21,600	1600×1450×350	◎	FSE-2	1	85	-	38.3	-	
B3 特別避難階段付室	給気口	S 1200×1100	14,400	1200×1350×350	◎	FSE-3	1	85	-	8.8	-	
B2 特別避難階段付室	給気口	S 1200×1100	14,400	1200×1350×350	◎	FSE-3	1	85	-	10.4	-	
B1 特別避難階段付室	給気口	S 1200×1100	14,400	1200×1350×350	◎	FSE-3	1	85	-	7.5	-	
B3 乗降ロビー	給気口	S 1100×1150	14,400	1100×1400×350	◎	FSE-4	1	85	-	12.4	-	
B2 乗降ロビー	給気口	S 1100×1150	14,400	1100×1400×350	◎	FSE-4	1	85	-	12.4	-	
B1 乗降ロビー	給気口	S 1100×1150	14,400	1100×1400×350	◎	FSE-4	1	85	-	7.5	-	
1 付室兼用ロビー	給気口	S 800×1450	8,900	800×1650×350	◎	FSE-5	1	75	4	27.3	-	1 乗降ロビーと同時開放
2 付室兼用ロビー	給気口	S 1200×1300	10,800	1200×1550×350	◎	FSE-5	1	75	4	30.1	-	2 乗降ロビーと同時開放
3 付室兼用ロビー	給気口	S 1200×1200	10,800	1200×1550×350	◎	FSE-5	1	75	4	30.1	-	3 乗降ロビーと同時開放
4 付室兼用ロビー	給気口	S 1200×1200	12,800	1200×1550×350	◎	FSE-5	1	75	4	213.3	-	4 乗降ロビーと同時開放
5 付室兼用ロビー	給気口	S 1200×1200	10,800	1200×1550×350	◎	FSE-5	1	75	4	30.1	-	5 乗降ロビーと同時開放
6 付室兼用ロビー	給気口	S 1200×1200	10,800	1200×1550×350	◎	FSE-5	1	75	4	30.1	-	6 乗降ロビーと同時開放
7 付室兼用ロビー	給気口	S 1200×1200	10,800	1200×1550×350	◎	FSE-5	1	75	4	30.1	-	7 乗降ロビーと同時開放
8 付室兼用ロビー	給気口	S 1200×1200	10,800	1200×1550×350	◎	FSE-5	1	75	4	30.1	-	8 乗降ロビーと同時開放
9 付室兼用ロビー	給気口	S 1200×1200	10,800	1200×1550×350	◎	FSE-5	1	75	4	30.1	-	9 乗降ロビーと同時開放
1 乗降ロビー	給気口	S 800×1400	7,800	800×1650×350	◎	FSE-6	1	75	4	10.4	-	1 付室兼用ロビーと同時開放
2 乗降ロビー	給気口	S 800×1200	7,800	800×1450×350	◎	FSE-6	1	75	4	10.4	-	2 付室兼用ロビーと同時開放
3 乗降ロビー	給気口	S 800×1200	7,800	800×1450×350	◎	FSE-6	1	75	4	11.5	-	3 付室兼用ロビーと同時開放
4 乗降ロビー	給気口	S 800×1200	7,800	800×1450×350	◎	FSE-6	1	75	4	10.9	-	4 付室兼用ロビーと同時開放
5 乗降ロビー	給気口	S 800×1200	7,800	800×1450×350	◎	FSE-6	1	75	4	10.9	-	5 付室兼用ロビーと同時開放
6 乗降ロビー	給気口	S 800×1200	7,800	800×1450×350	◎	FSE-6	1	75	4	10.9	-	6 付室兼用ロビーと同時開放
7 乗降ロビー	給気口	S 800×1200	7,800	800×1450×350	◎	FSE-6	1	75	4	10.9	-	7 付室兼用ロビーと同時開放
8 乗降ロビー	給気口	S 800×1200	7,800	800×1450×350	◎	FSE-6	1	75	4	10.9	-	8 付室兼用ロビーと同時開放
9 乗降ロビー	給気口	S 800×1200	7,800	800×1450×350	◎	FSE-6	1	75	4	10.9	-	9 付室兼用ロビーと同時開放
1 SEG1(建築工事)	排気口	有効(0.88m2)	12,000	-		FSE-1	1	35	5			
SEG2(建築工事)	排気口	有効(0.80m2)	14,400	2000×1800×500		FSE-3	1	35	5			
SEG3(建築工事)	排気口	有効(0.80m2)	14,400	2000×1800×500		FSE-4	1	35	5			
SEG4(建築工事)	給気口	有効(0.73m2)	7,800	-		FES-6	1	35	3			
SEG6(建築工事)	給気口	有効(2.03m2)	14,400	-		FSE-4	1	35	-			
SEG7(建築工事)	排気口	有効(0.17m2)	1,810	1700×500×500		FSE-5	1	35	3			
SEG8(建築工事)	給気口	有効(1.28m2)	10,800	-		FSE-5	1	35	3			
SEG9(建築工事)	給気口	有効(3.00m2)	21,600	-		FSE-2	1	35	-			
SEG10(建築工事)	排気口	有効(1.20m2)	21,600	2200×1000×500		FSE-2	1	35	5			
SEG11(建築工事)	給気口	有効(2.00m2)	14,400	-		FSE-3	1	35	-			
2-9												
SEG1(建築工事)	排気口	有効(0.17m2)	1,810	1700×500×500		FSE-5	1×8F	35	3			
SEG2(建築工事)	排気口	有効(0.07m2)	660	700×500×500		FES-6	1×6F	35	3			

注記: (排煙ロリスト)
P:ﾊﾟﾈﾙ型排煙口
D:ﾀﾞﾝﾊﾟ型排煙口
S:ｽﾘｯﾄ型排煙口
・特記なきは、鋼板製(指定色仕上)とする。
◎:手動開放装置(電気式)・通電表示用パイロットランプ付・特記なきは、鋼板製(指定色仕上)とする。
・ﾀﾞﾝﾊﾟ型排煙口は、遠方(自動)復帰型とする。

(制気口ロリスト)
BL:ﾌﾞﾘｰｽﾞﾗｲﾝﾃﾞｨﾌｭｰｻﾞｰ (アルミ製・指定色仕上)
CL:カームラインディフューザー (アルミ製・指定色仕上)
PL:PL型ﾗｲﾝﾃﾞｨﾌｭｰｻﾞｰ (アルミ製・指定色仕上)
ED:差し込みﾃﾞｨﾌｭｰｻﾞｰ
・制気口は、風量調整機構、落下防止ワイヤー、結露防止付とする。

V.H.VH.HV:ﾕﾆﾊﾞｰｻﾙｸﾞﾘﾙ・ﾚｼﾞｽﾀ
V.H.VH.HV.(S):ﾕﾆﾊﾞｰｻﾙｸﾞﾘﾙ・ﾚｼﾞｽﾀ(ｼｬｯﾀｰ付)
V.H:ｽﾘｯﾄｸﾞﾘﾙ・ﾚｼﾞｽﾀｰ
V.H.(S):ｽﾘｯﾄｸﾞﾘﾙ・ﾚｼﾞｽﾀｰ(ｼｬｯﾀｰ付)

・外気ガラリは、点検口(遮音・断熱・防水仕様
・防虫網設置箇所は、清掃・点検できる場所に設置する。
・防虫網の網目サイズは、10ﾒｯｼｭとする。
・防鳥網の網目サイズは、3ﾒｯｼｭとする。
・防虫網・防鳥網の材質は、ステンレス鋼線とする。
・ﾀﾞﾝﾊﾟ類の点検口は450□以上とする。
・SD、SFD、SFVDは、遠方(自動)復帰型とする。

鹿島・東畑設計共同企業体

鹿島建設株式会社一級建築士事務所
株式会社東畑建築事務所

設備 協力会社
会社名
新菱冷熱工業㈱ 横浜支店
担当者

竣工図 2013.02.28
工事監理 設計 施工

戸塚駅西口再開発事業
公益施設整備PFI事業建設工事
空調設備
排煙ロリスト-2


SCALE 1:
DATE 2011 — 04 —28

設計責任者	設計担当者			QA担当者	QA部署QA担当者
平岡 雅哉	鹿島 真一	中川 桂	杉谷 広智	小沢 真	武藤 敏明
	野口 康仁				
	鈴木 雄介				

一級建築士 241773
八木 佳

JOB 090536B
DWG M — 034

本図面は建物の維持管理のための参考資料です。建物の現状と図面が完全に一致していることを保証するものではありません。

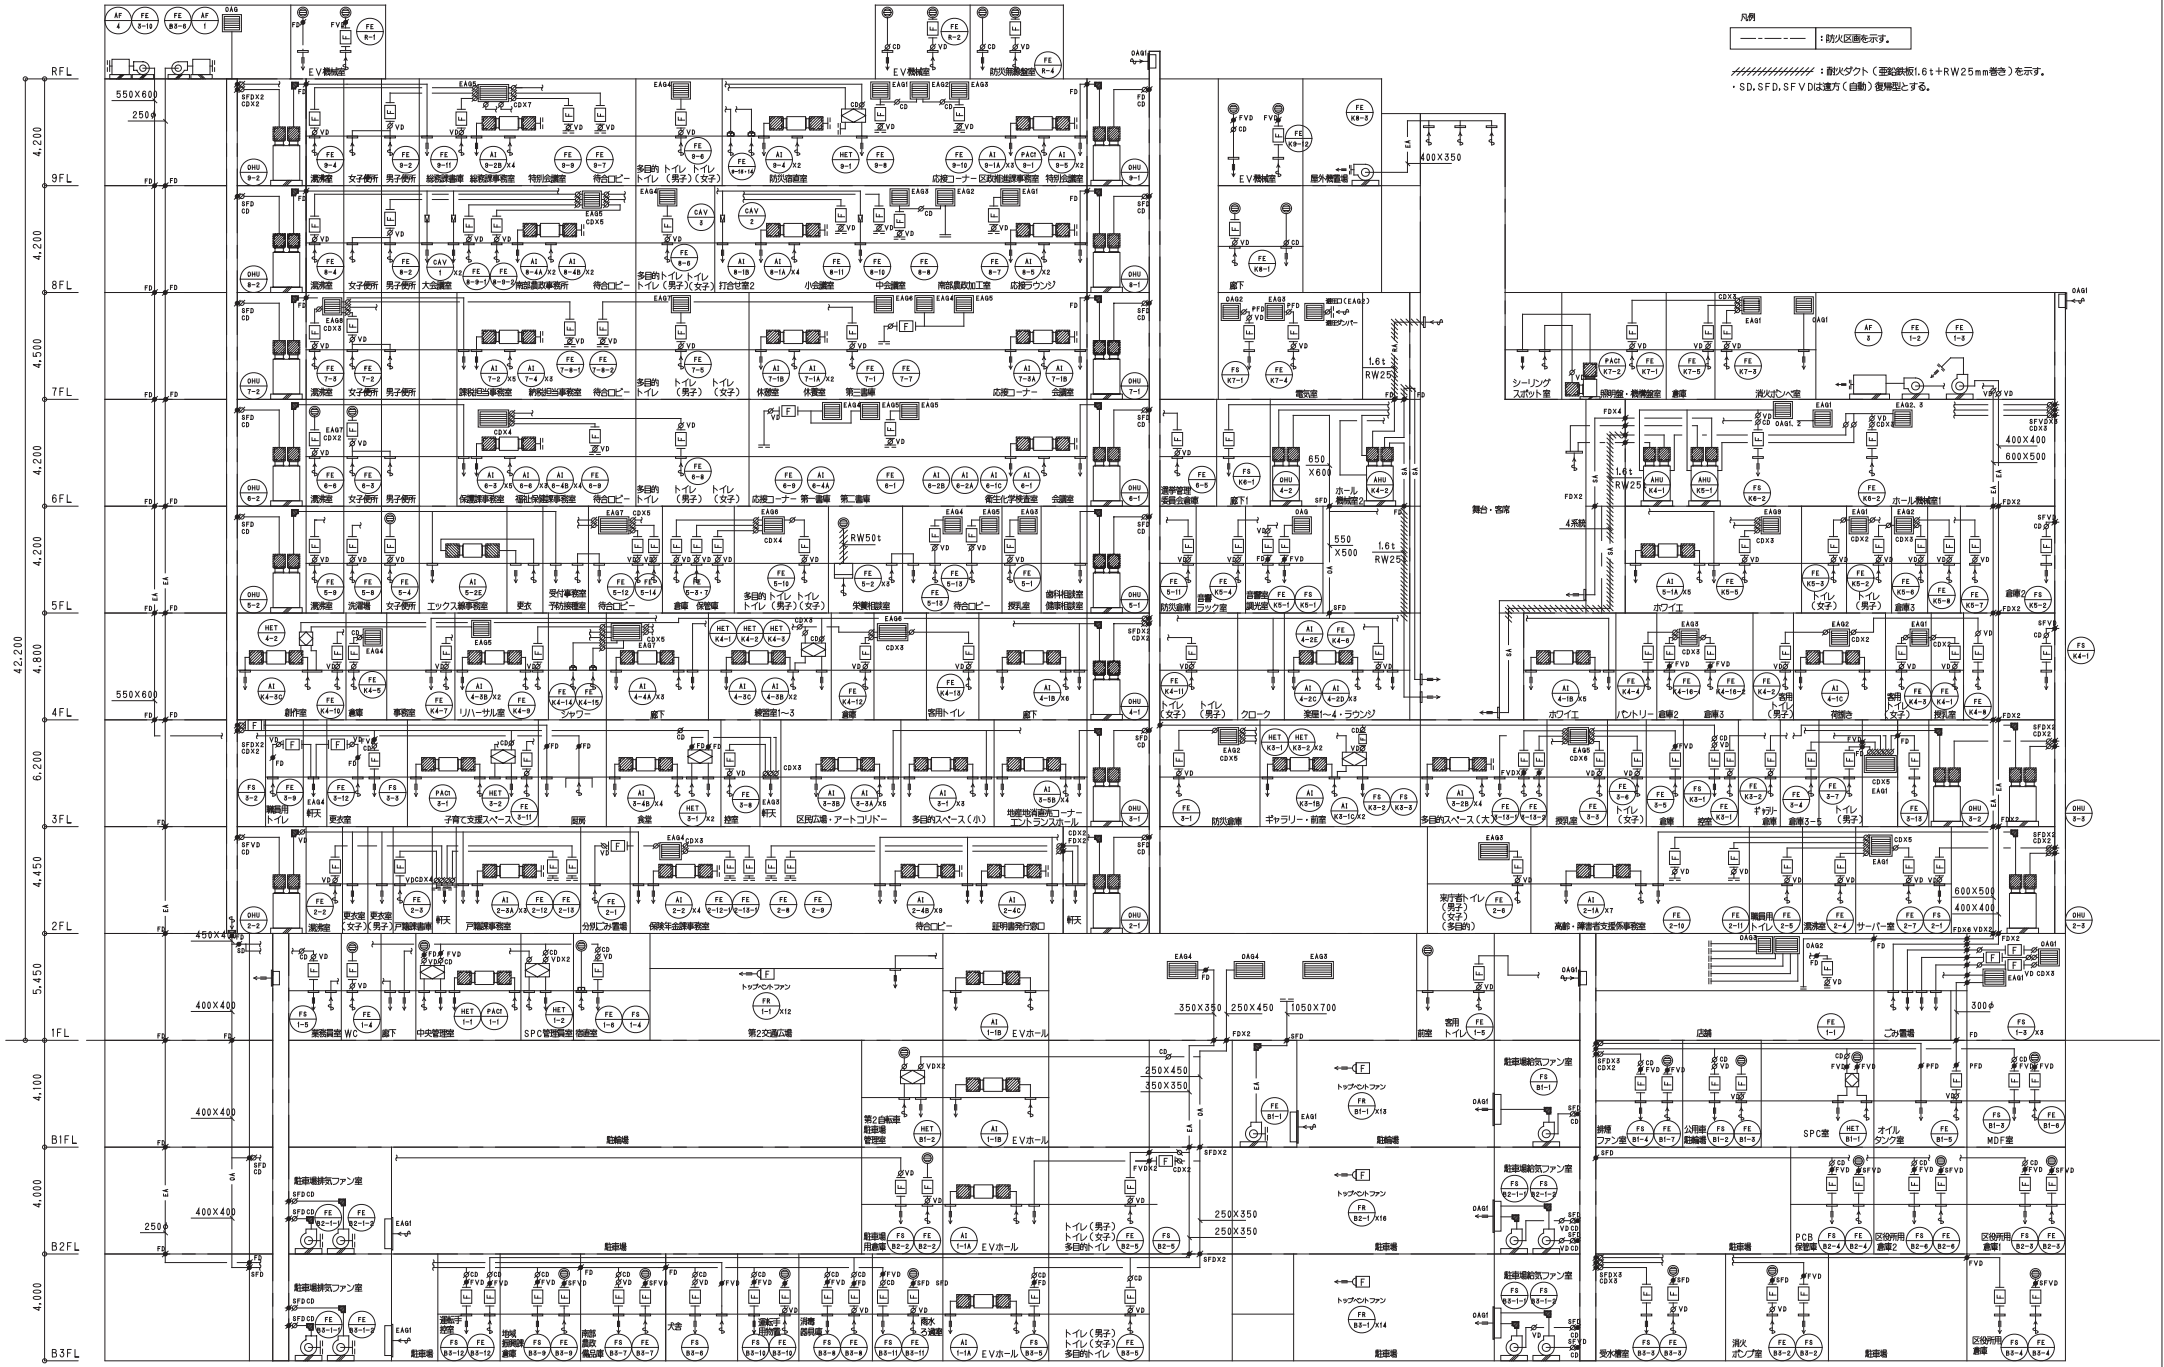


鹿島・東畑設計共同企業体

鹿島建設株式会社一級建築士事務所
株式会社東畑建築事務所

設備協力会社	竣工図 2013.02.28	戸塚駅西口第1地区第二種市街地再開発事業に伴う公益施設整備事業新築工事	JOB 090536B
会社名 新菱冷熱工業㈱ 横浜支店	工事監理 設計 施工	空調設備（ダクト設備） 系統図	
担当者		SCALE 1: DATE 2011 — 4 — 28	DWG M — 101
		設計責任者 平岡 雅規 / 設計担当者 鈴木 誠介 / QA担当者 小沢 真吾 / CS評価&QA担当者 武藤 敬明	一級建築士 241775 八木 佳

本図面は建物の維持管理のための参考資料です。建物の現状と図面が完全に一致していることを保証するものではありません。

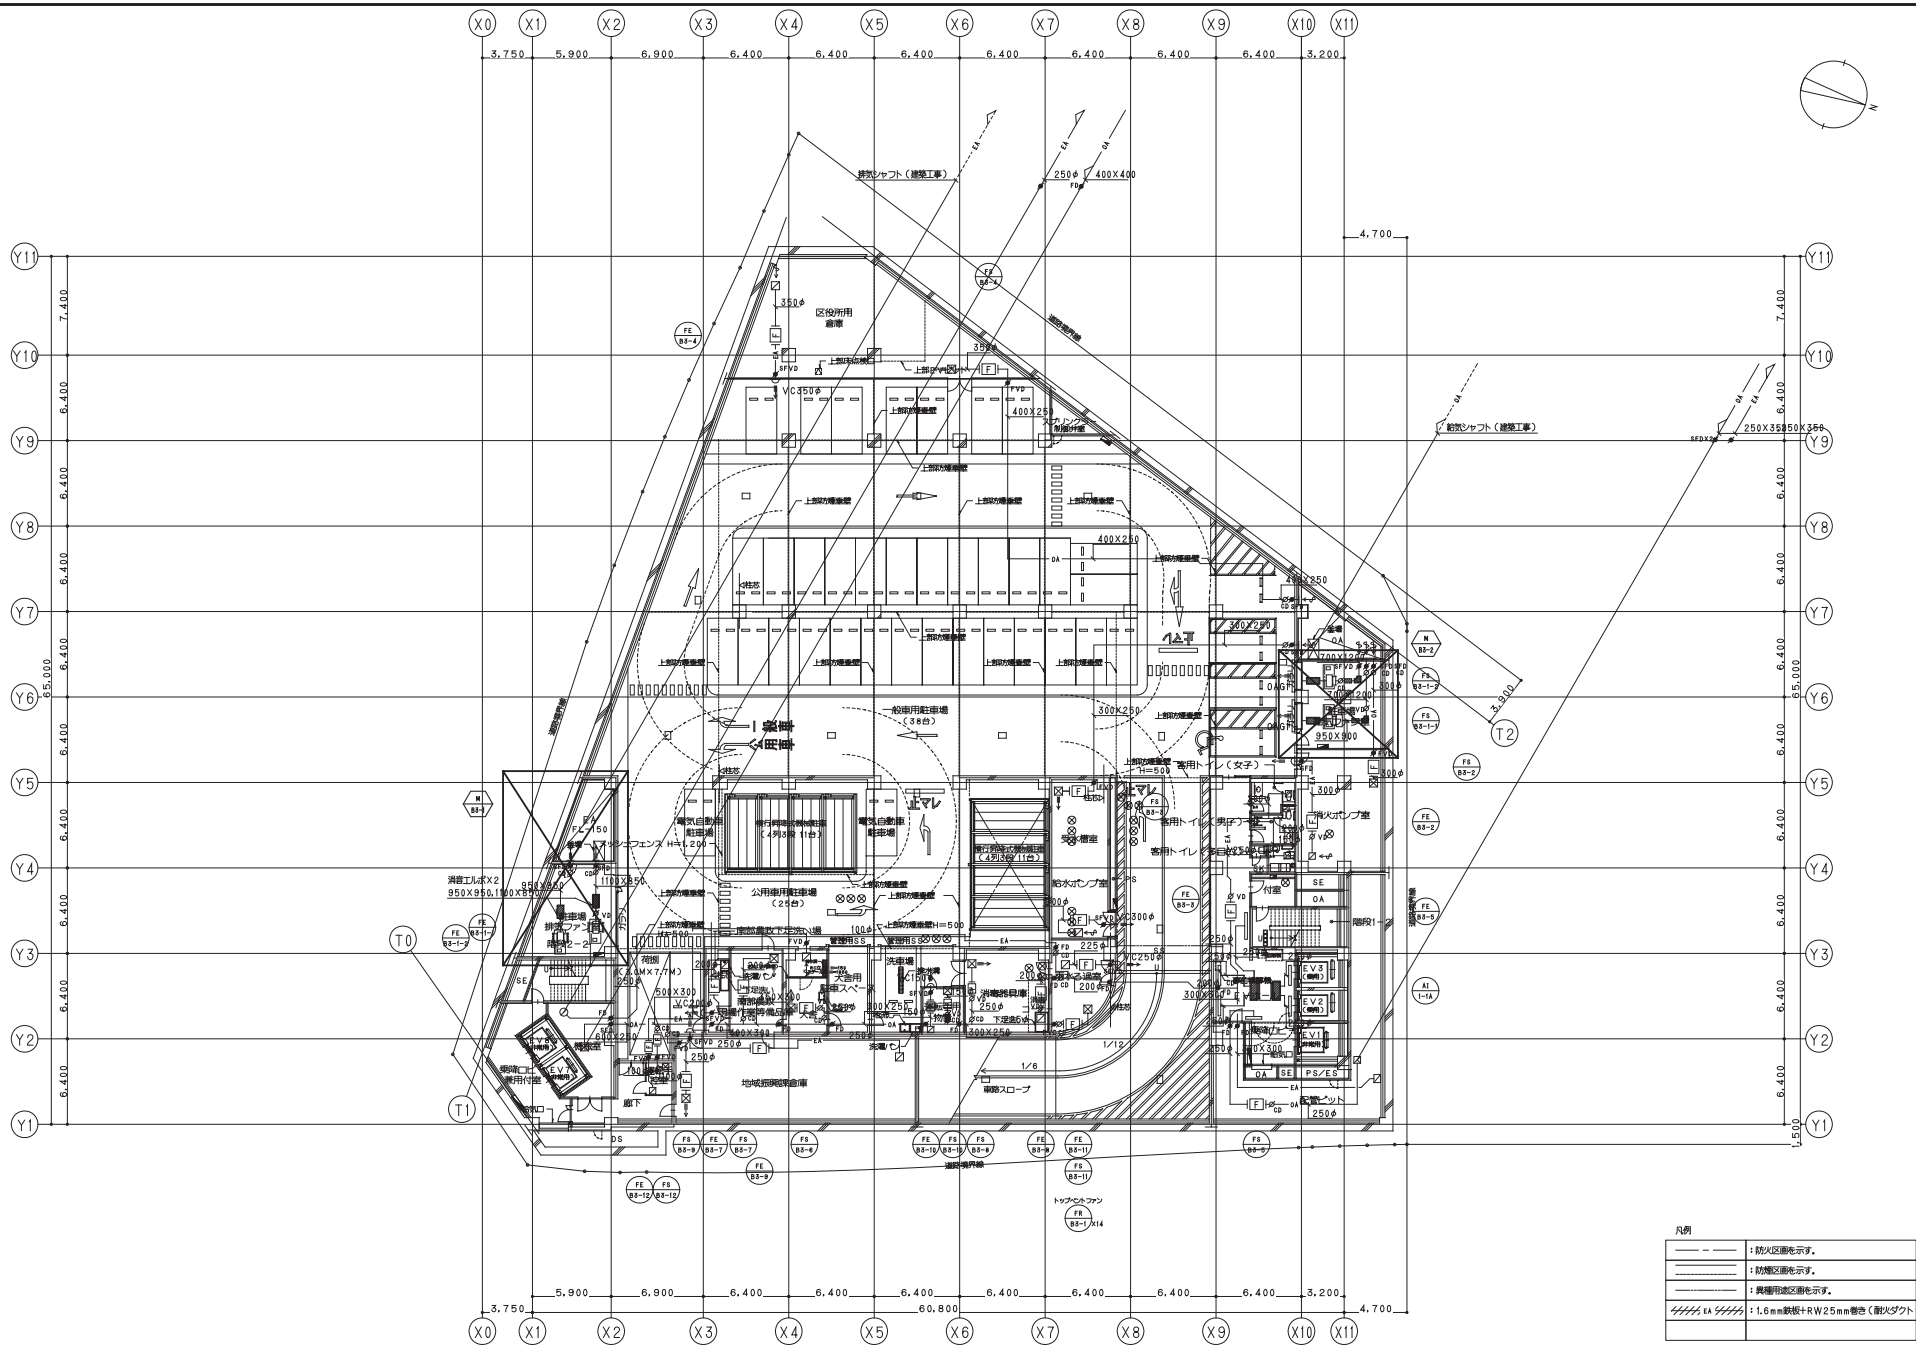

地下3階平面図

鹿島・東畑設計共同企業体

鹿島建設株式会社一級建築士事務所
株式会社東畑建築事務所

設備 協力会社
会社名 新菱冷熱工業㈱ 横浜支店
担当者

竣工図 2013. 02. 28
作図 監理 設計 施工

戸塚駅西口第1地区第二種市街地再開発事業に伴う
公益施設整備事業新築工事
空調設備（ダクト設備）
地下3階平面図


SCALE 1：200(A1),1:400(A3) DATE 2011 — 4 — 28

設計責任者	設計担当者			QA担当者	CG作図者&QA担当者
平岡 雅樹	鈴木 誠介	中川 雄	杉谷 広恵	小沢 真吾	武藤 敬明

一級建築士 241775
八木 佳

JOB 090536B
DWG M —102

本図面は建物の維持管理のための参考資料です。建物の現状と図面が完全に一致していることを保証するものではありません。

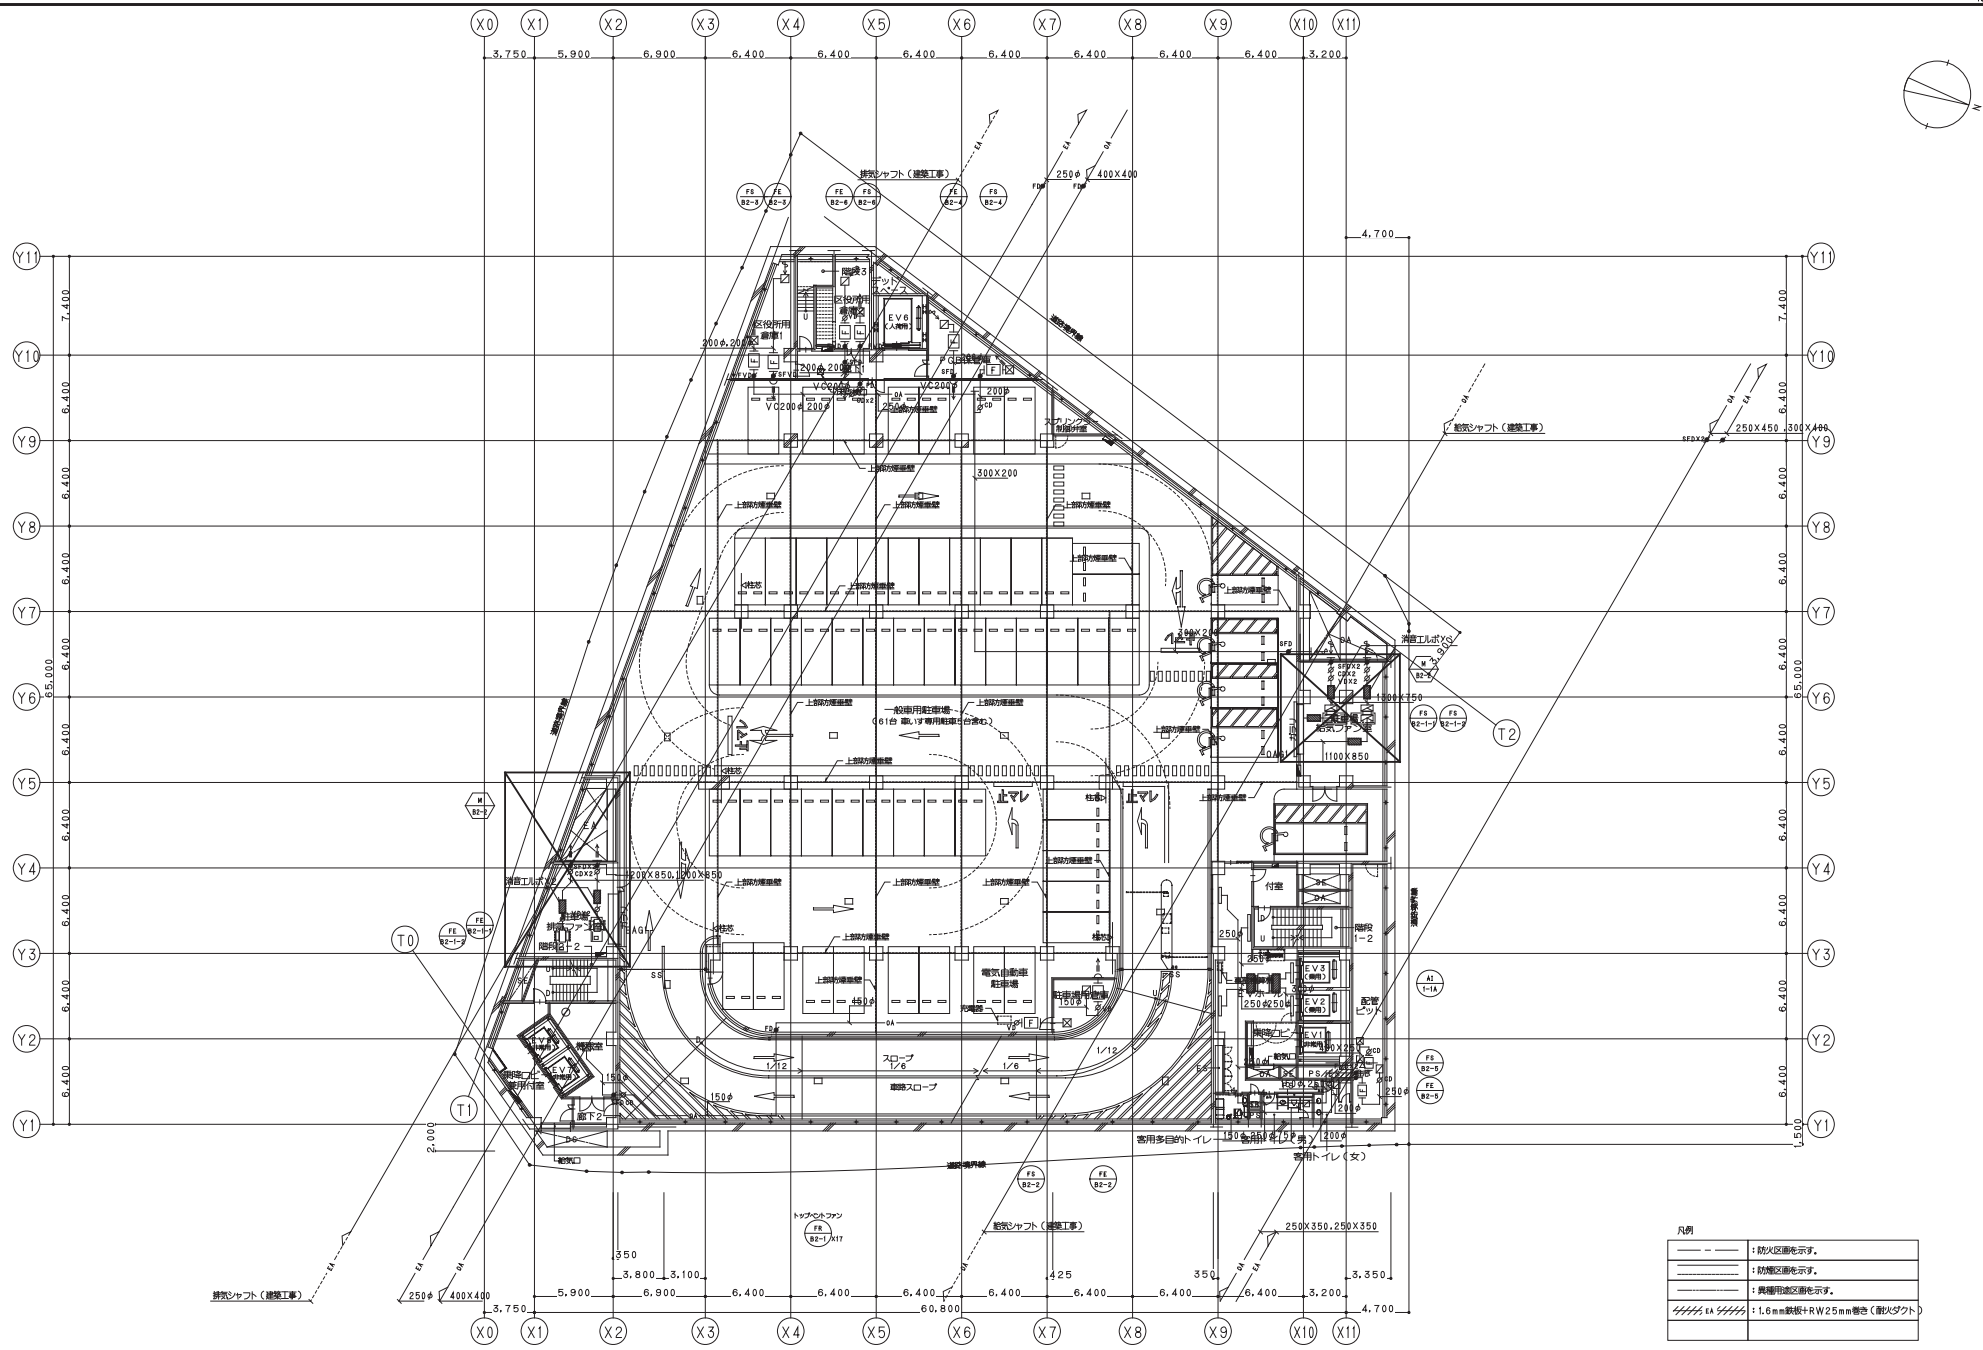

地下２階平面図

鹿島・東畑設計共同企業体

鹿島建設株式会社一級建築士事務所
株式会社東畑建築事務所

設備 協力会社
会社名 新菱冷熱工業㈱ 横浜支店
担当者

竣工図 2013. 02. 28
作図記録 設計 施工

戸塚駅西口第１地区第二種市街地再開発事業に伴う
公益施設整備事業新築工事
空調設備（ダクト設備）
地下２階平面図


SCALE 1：200(A1),1:400(A3) DATE 2011 — 4 — 28

設計責任者	設計担当者				QA担当者	CG作図者&QA担当者
平岡 雅規	鈴木	豊仁	中川	桂	小沢 真吾	武藤 敬明
	鈴木	雄介	杉谷	公亘		

一級建築士 241775
八木 佳

JOB 090536B
DWG M —103

本図面は建物の維持管理のための参考資料です。建物の現状と図面が完全に一致していることを保証するものではありません。

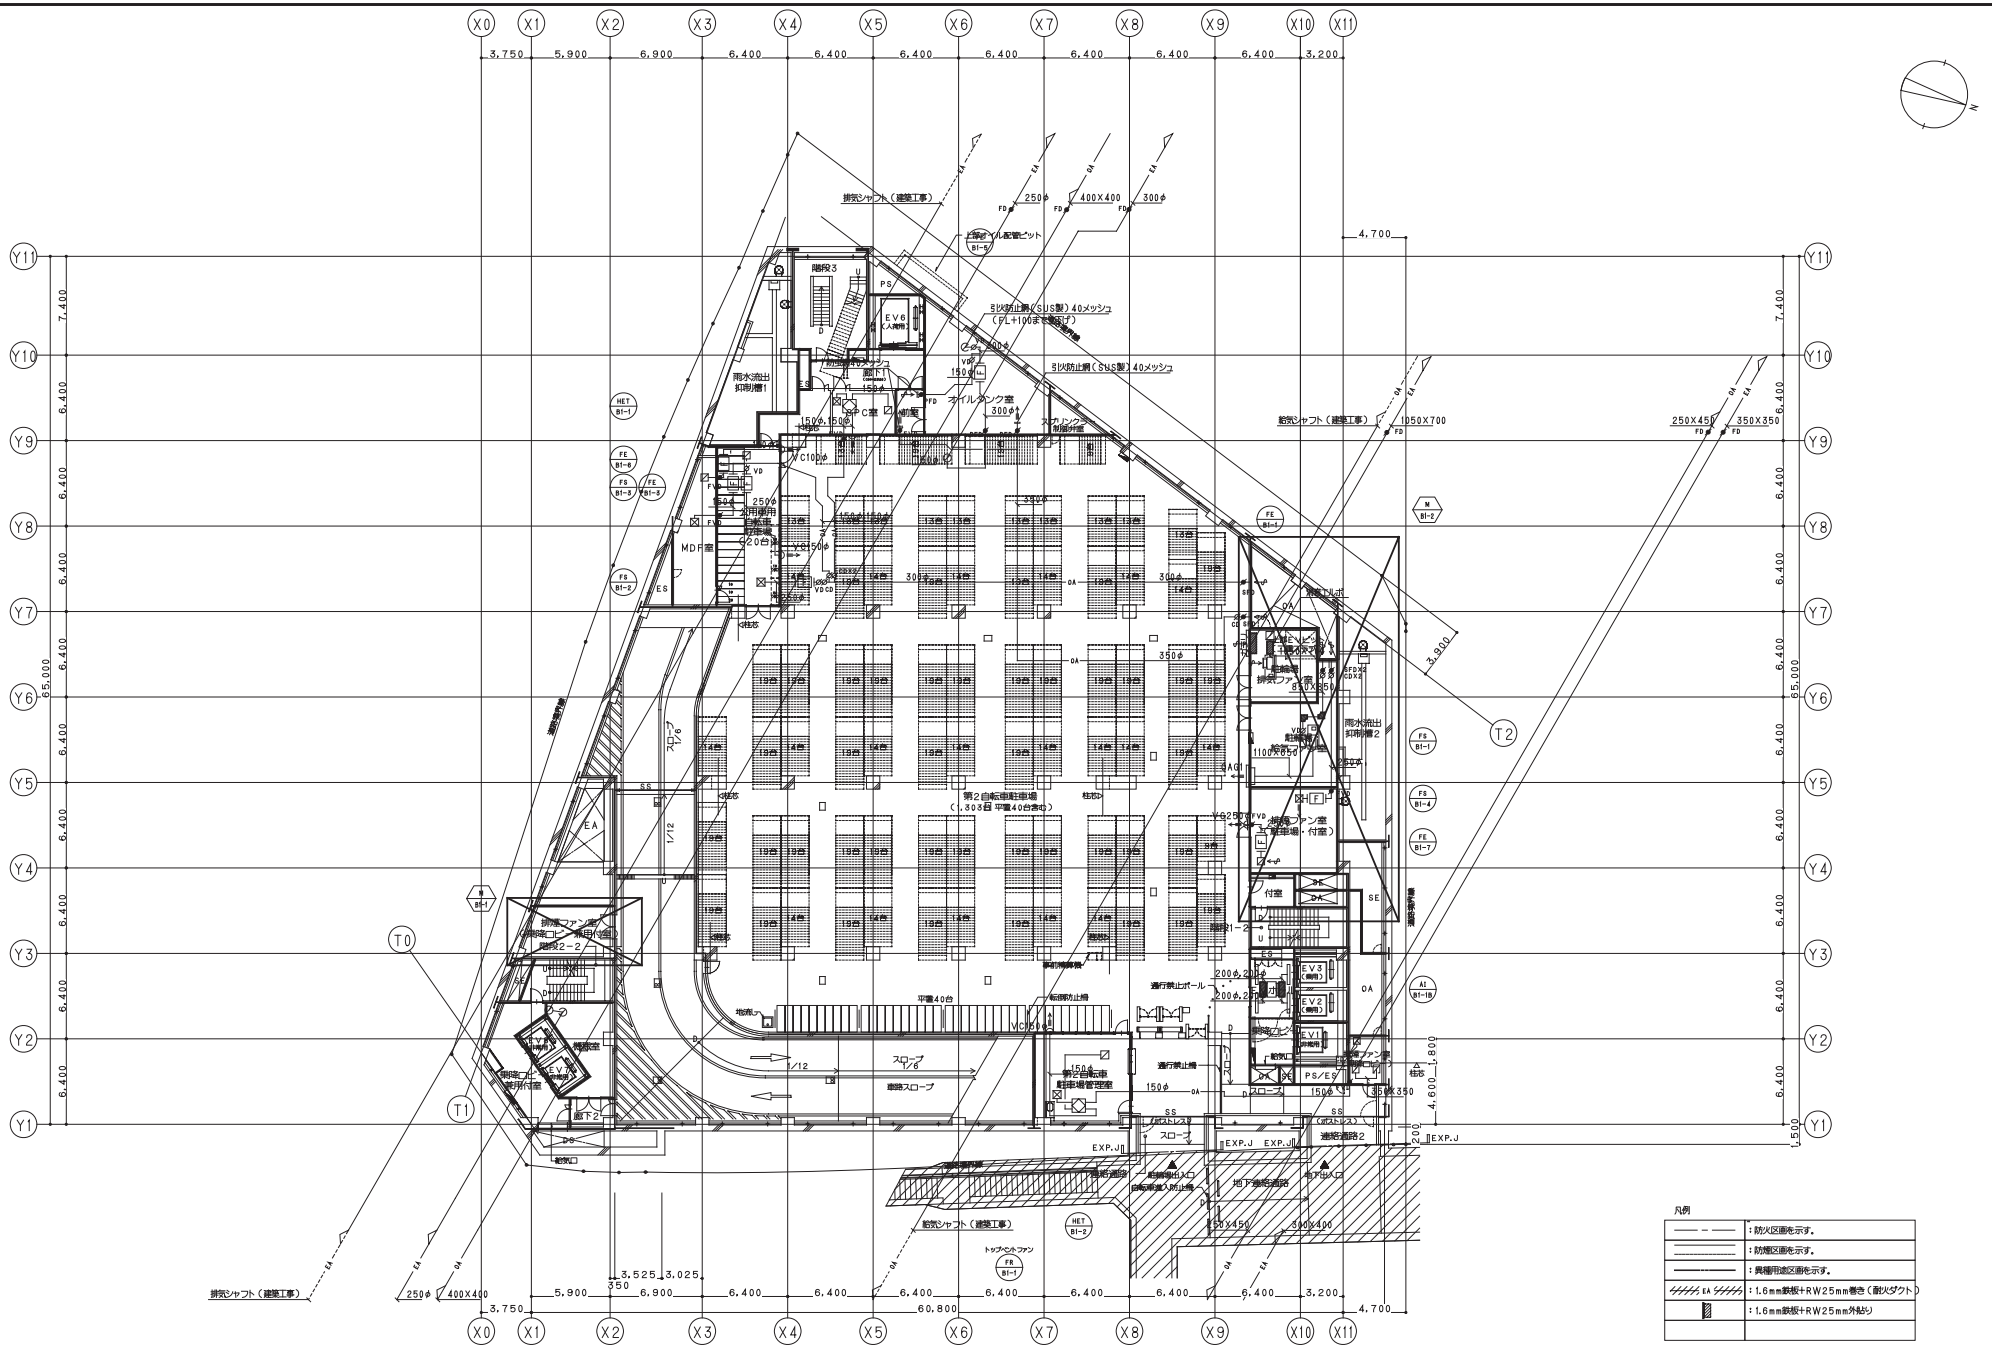

地下1階平面図

鹿島・東畑設計共同企業体

鹿島建設株式会社一級建築士事務所
株式会社東畑建築事務所

設備　協力会社
会社名　新菱冷熱工業㈱ 横浜支店
担当者

竣工図　2013. 02. 28
工事監理　設計　施工

戸塚駅西口第1地区第二種市街地再開発事業に伴う
公益施設整備事業新築工事
空調設備（ダクト設備）
地下1階平面図


SCALE 1：200(A1),1:400(A3)　DATE 2011 — 4 — 28

設計責任者	設計担当者			QA担当者	CG作図者&QA担当者
平岡 雅規	鈴木 賢二	中川 桂	杉谷 広吉	小沢 真吾	武藤 敬明

一級建築士 241775
八木 佳

JOB 090536B
DWG M —104

本図面は建物の維持管理のための参考資料です。建物の現状と図面が完全に一致していることを保証するものではありません。

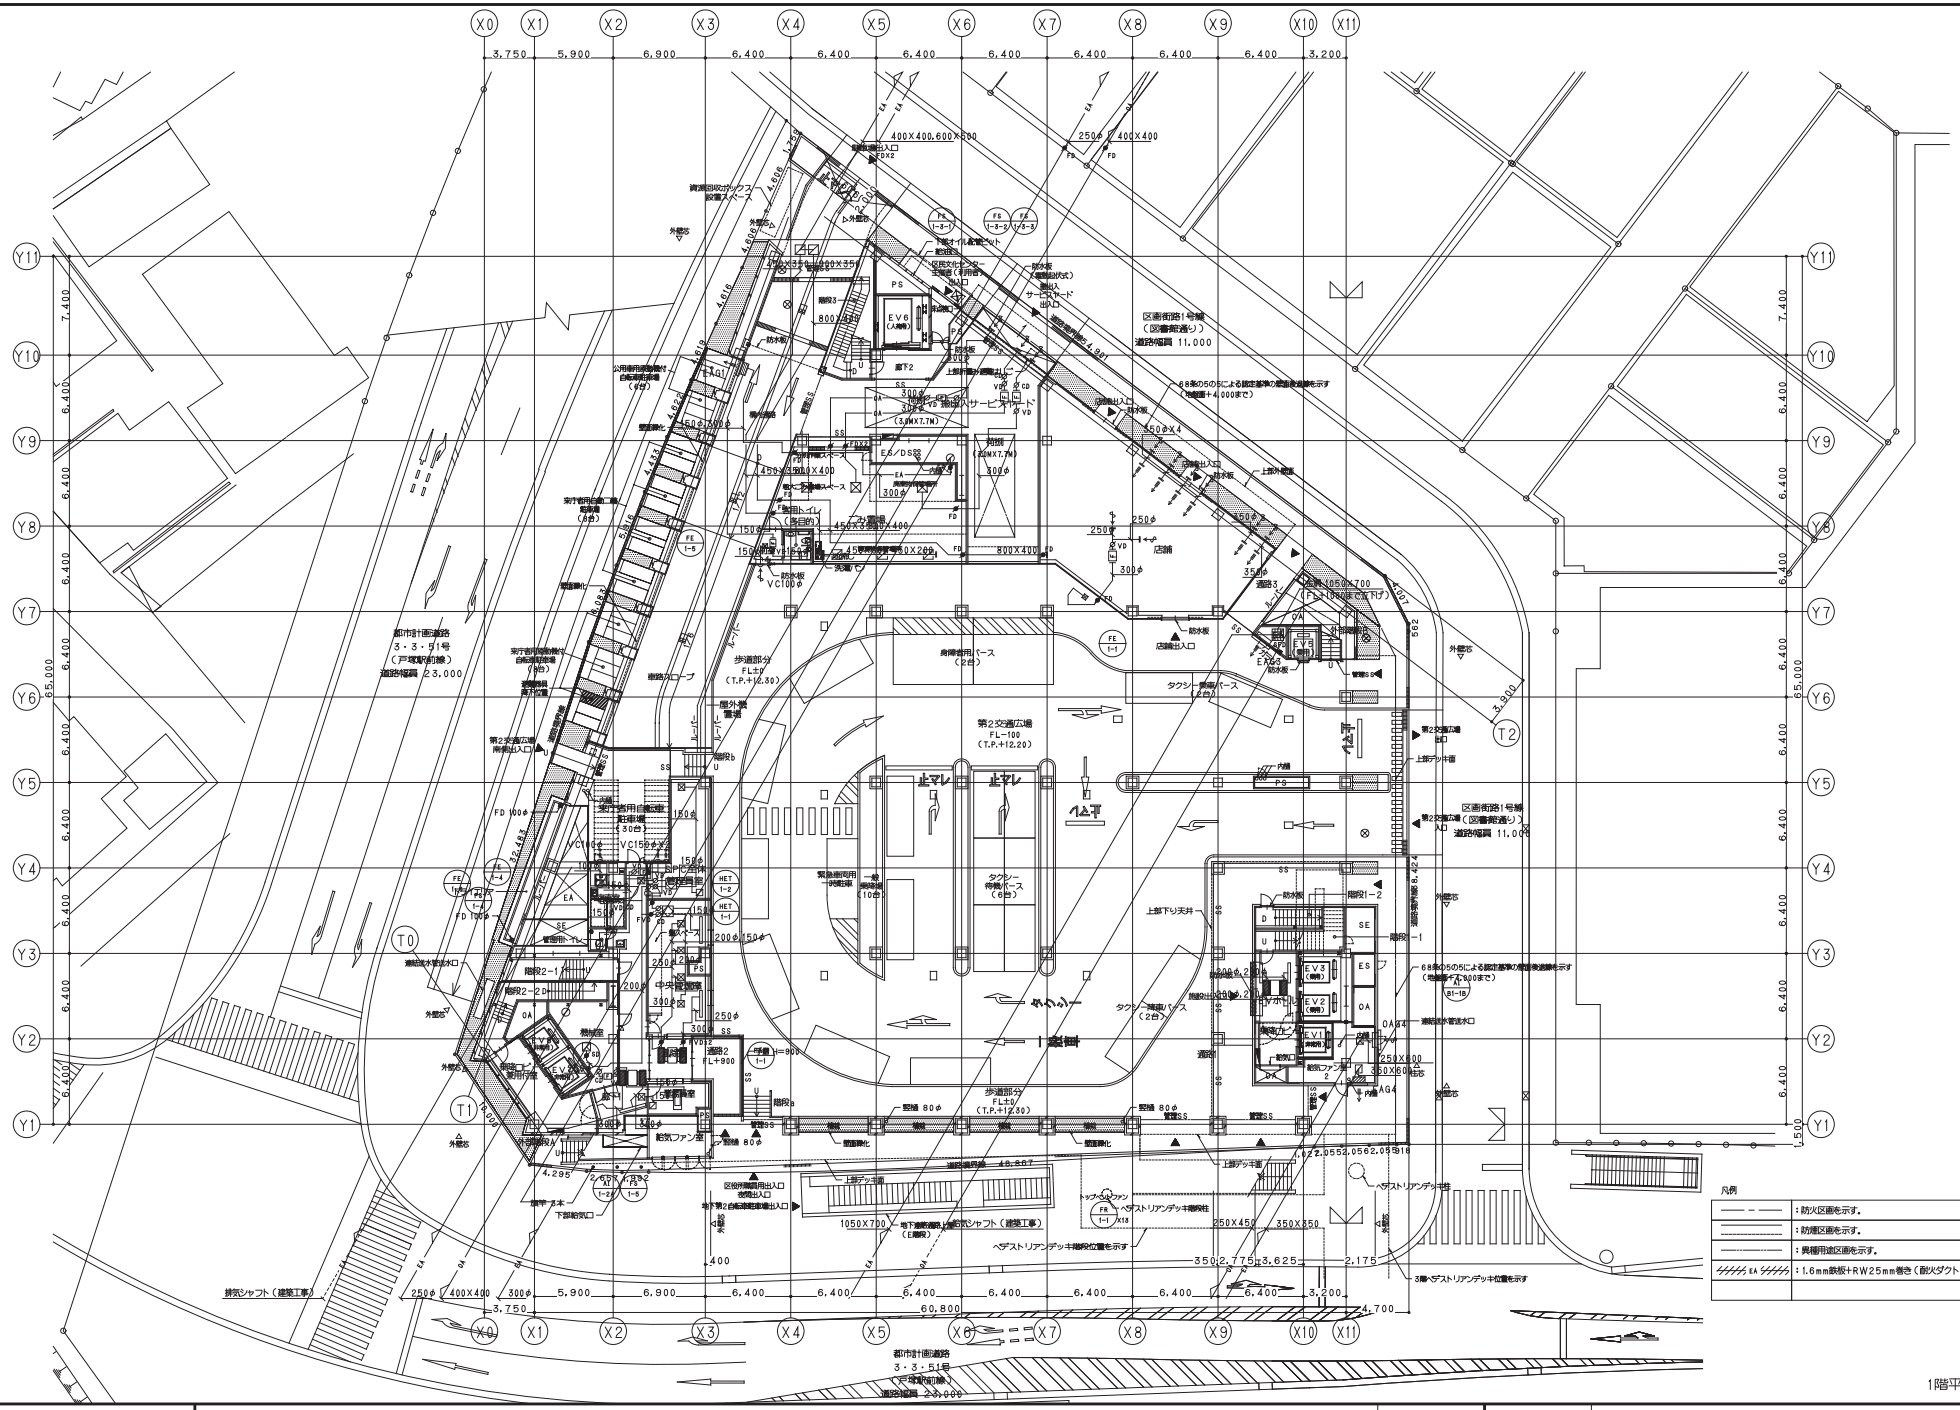

1階平面図

鹿島・東畑設計共同企業体

鹿島建設株式会社一級建築士事務所
株式会社東畑建築事務所

設備 協力会社
会社名 新菱冷熱工業㈱ 横浜支店
担当者

竣工図 2013. 02. 28
図面番号 設計 工事

戸塚駅西口第1地区第二種市街地再開発事業に伴う
公益施設整備事業新築工事
空調設備（ダクト設備）
1階平面図

SCALE 1：200(A1),1:400(A3) DATE 2011 — 4 — 28


設計責任者	設計担当者			QA担当者	CG作図者	QA担当者
平岡 雅規	鈴木 康仁	中川 桂	小沢 真吾	武藤 敬明		

一級建築士 241775
八木 佳

JOB 090536B

DWG M —105

本図面は建物の維持管理のための参考資料です。建物の現状と図面が完全に一致していることを保証するものではありません。

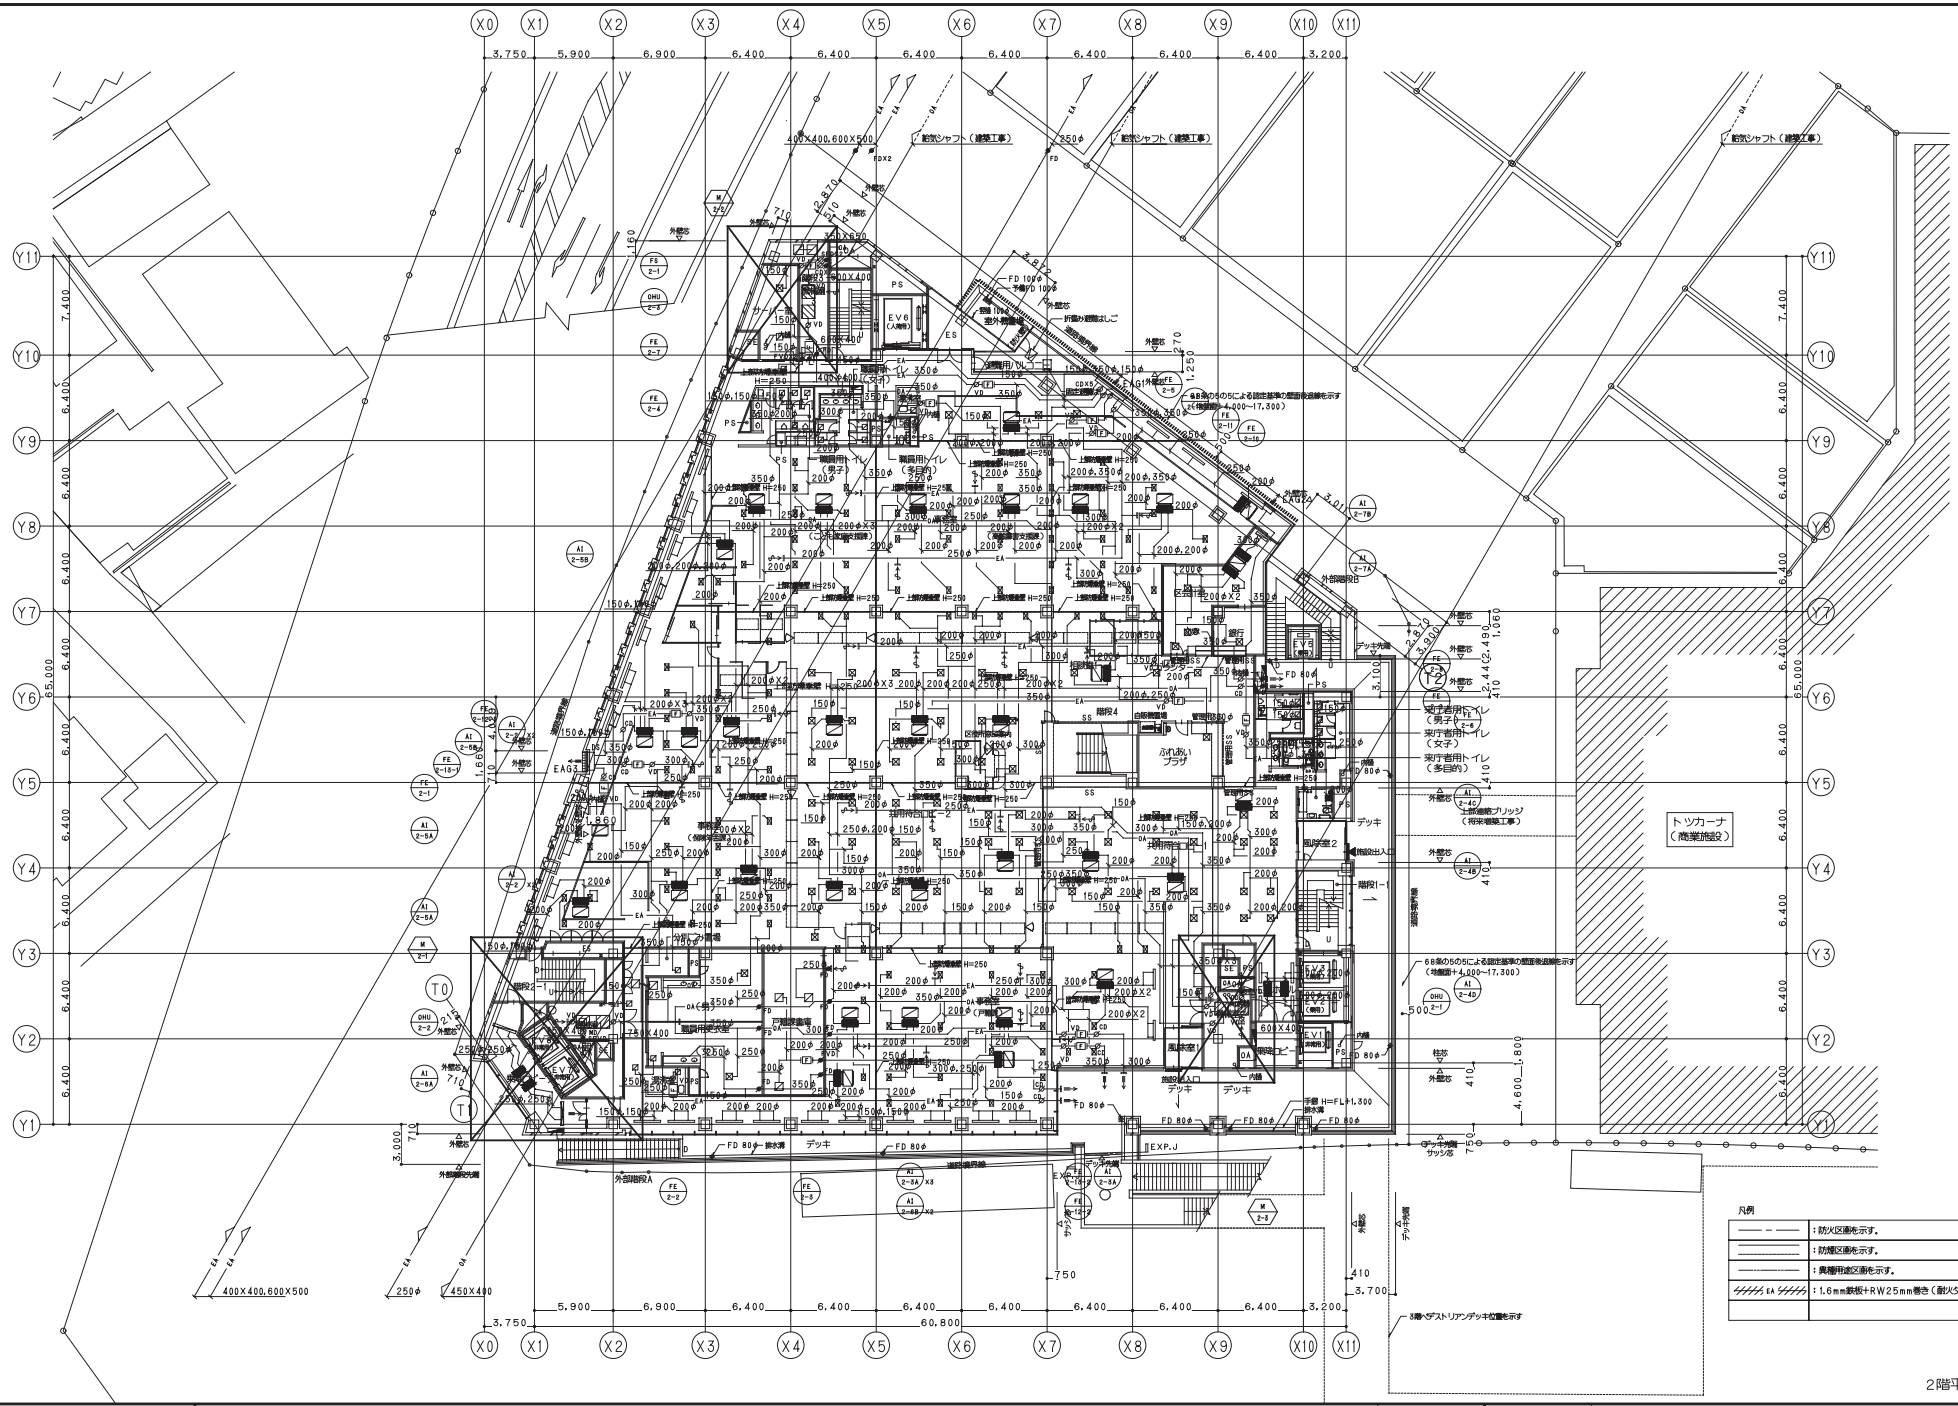

2階平面図

鹿島・東畑設計共同企業体

鹿島建設株式会社一級建築士事務所
株式会社東畑建築事務所

設備 協力会社
会社名 新菱冷熱工業㈱ 横浜支店
担当者

竣工図 2013. 02. 28
作図者 設計 施工

戸塚駅西口第1地区第二種市街地再開発事業に伴う
公益施設整備事業新築工事
空調設備（ダクト設備）
2階平面図

SCALE 1：200(A1),1:400(A3) DATE 2011 — 4 — 28

設計責任者	設計担当者	QA担当者	CG作図者&QA担当者
平岡 雅規	鈴木 誠仁 中川 隆	小沢 真吾	武藤 敬明
	鈴木 誠介 杉谷 広国		


一級建築士 241775
八木 佳


JOB 090536B
DWG M —106


No.


本図面は建物の維持管理のための参考資料です。建物の現状と図面が完全に一致していることを保証するものではありません。


X0 X1 X2 X3 X4 X5 X6 X7 X8 X9 X10 X11 KY0
Y1 Y2 Y3 Y4 Y5 Y6 Y7 Y8 Y9 Y10 Y11
3,750 5,900 6,900 6,400 6,400 6,400 6,400 6,400 6,400 6,400 6,400 3,200
60,800
16,826
65,000
7,400
6,400
4,000
2,300
1,800
4,600
1,250
1,160
710
750
410
1,060
2,442
490
11,000
T0
T1
T2
EXP.J
EV6 (人荷用)
EV3 (荷物用)
EVT (車椅子用)
階段1
階段2-1
階段2-2
階段3
階段4
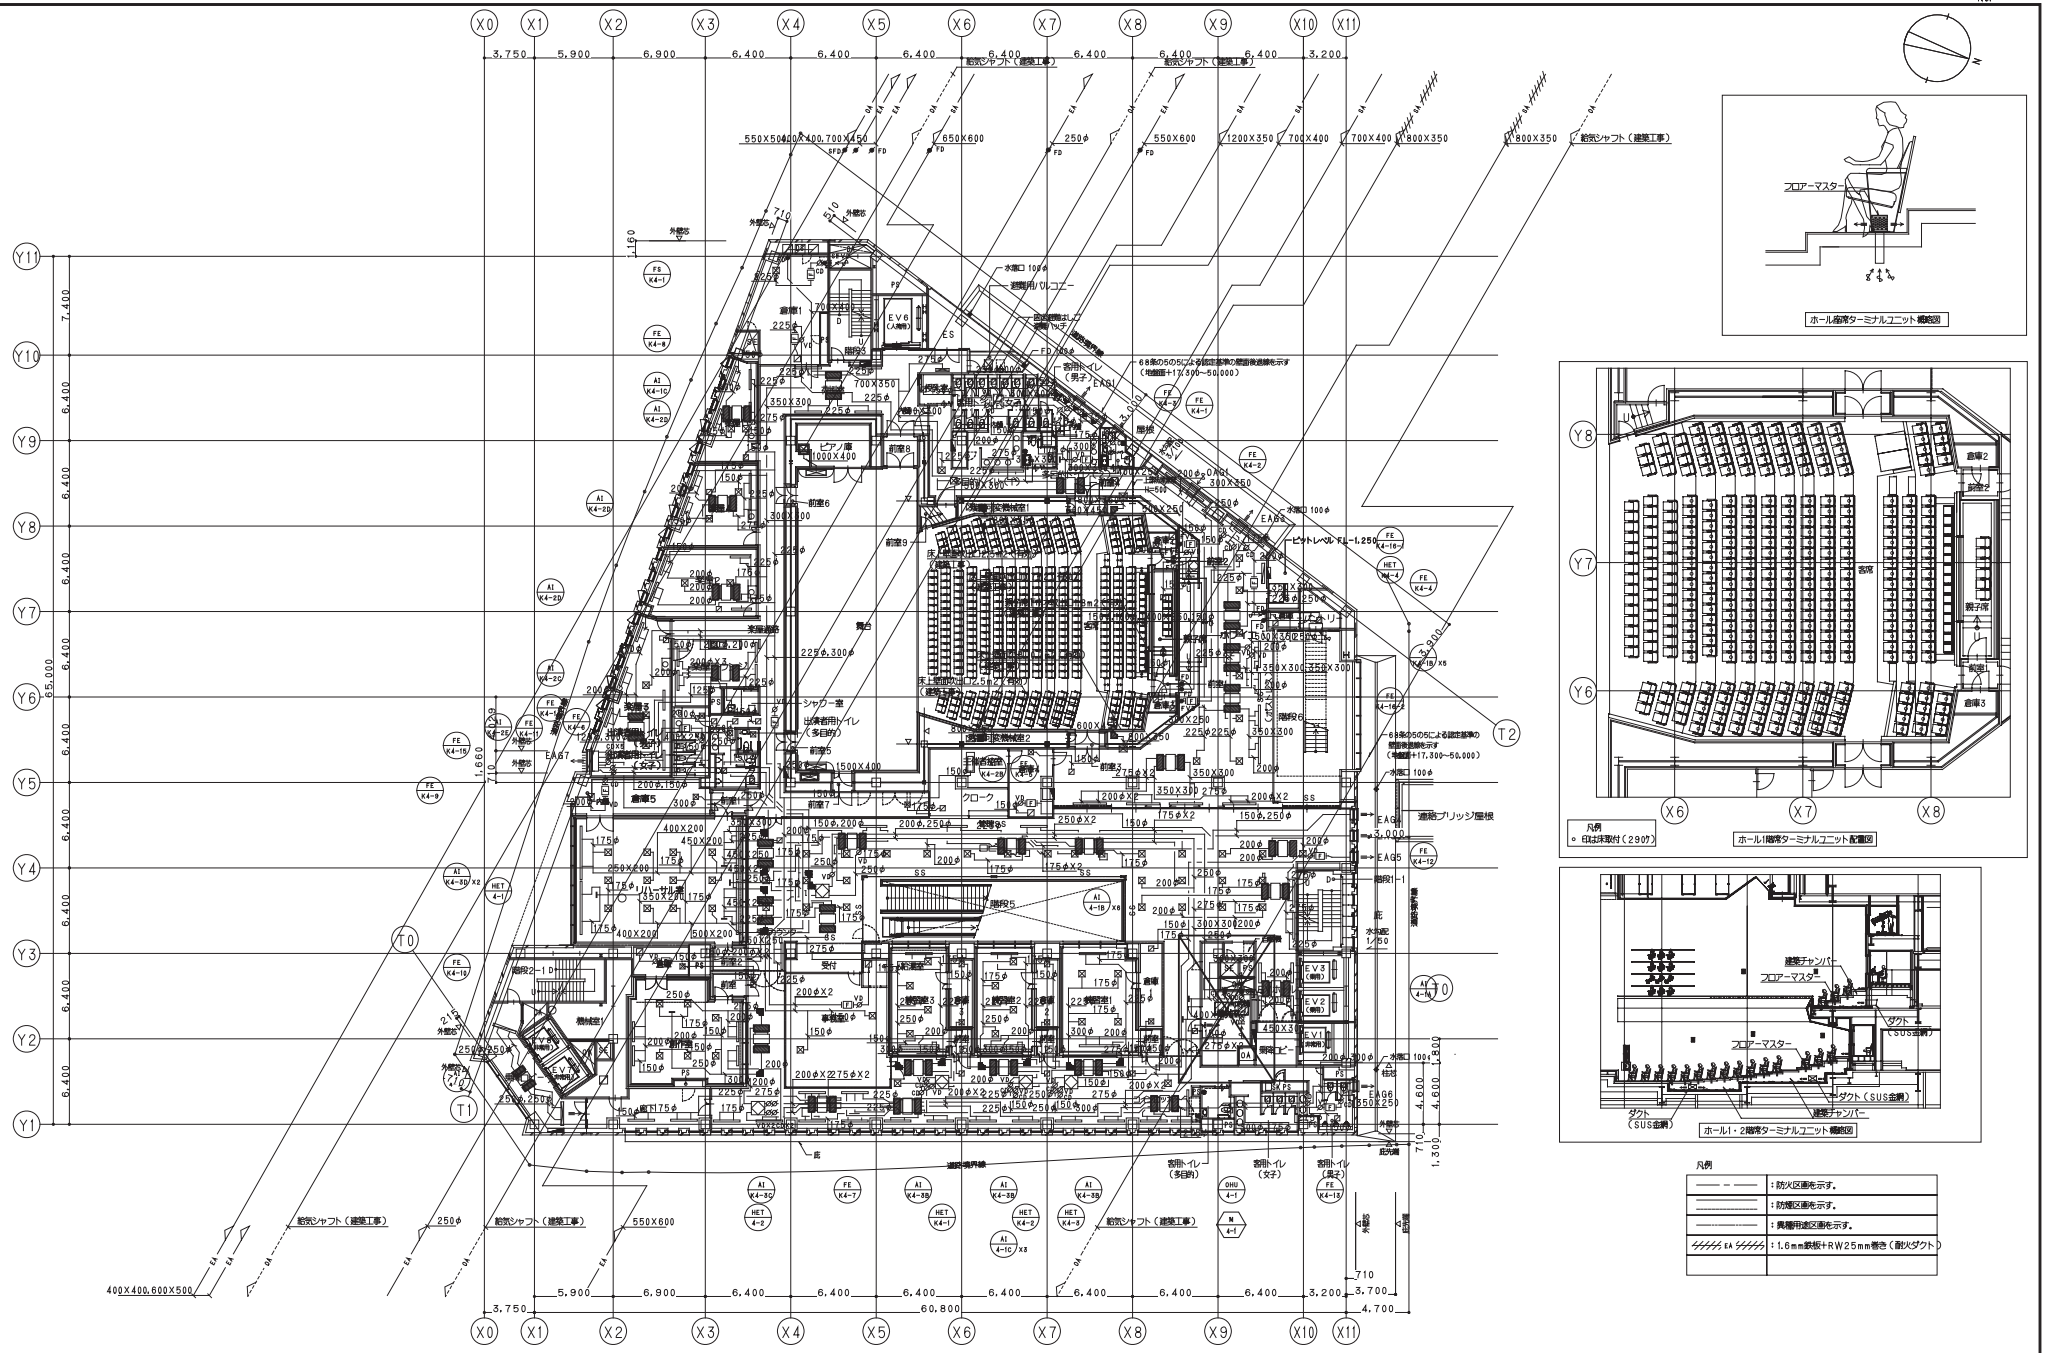
X0 X1 X2 X3 X4 X5 X6 X7 X8 X9 X10 X11
Y11 Y10 Y9 Y8 Y7 Y6 Y5 Y4 Y3 Y2 Y1
T0 T1 T2
3,750 5,900 6,900 6,400 6,400 6,400 6,400 6,400 6,400 6,400 6,400 3,200
60,800
65,000
7,400
6,400
1,600
2,150
710
1,300
4,600
3,000
3,700
4,700
給気シャフト（建築工事）
550X500 400X400 700X450 650X600 250φ 550X600 1200X350 700X400 700X400 800X350 800X350
400X400.600X500
550X600
EV6（人荷用）
EV3（荷用）
EV2（荷用）
EV1（荷用）
階段1
階段2-1
階段5
階段6
階段7
階段8
階段1-1
倉庫1
倉庫2
倉庫3
倉庫5
前室1
前室2
前室3
前室5
前室6
前室7
前室8
前室9
舞台
客席
親子席
ピアノ庫 1000X400
ピットレベル FL-1,250
水抜口 100φ
EAG1
EAG2
EAG3
EAG4
EAG5
EAG6
EAG7
連絡ブリッジ屋根
客用トイレ（男子）EAG1
客用トイレ（女子）
客用トイレ（多目的）
客用トイレ（男子）
シャワー室
出演者用トイレ（多目的）
楽屋1
楽屋2
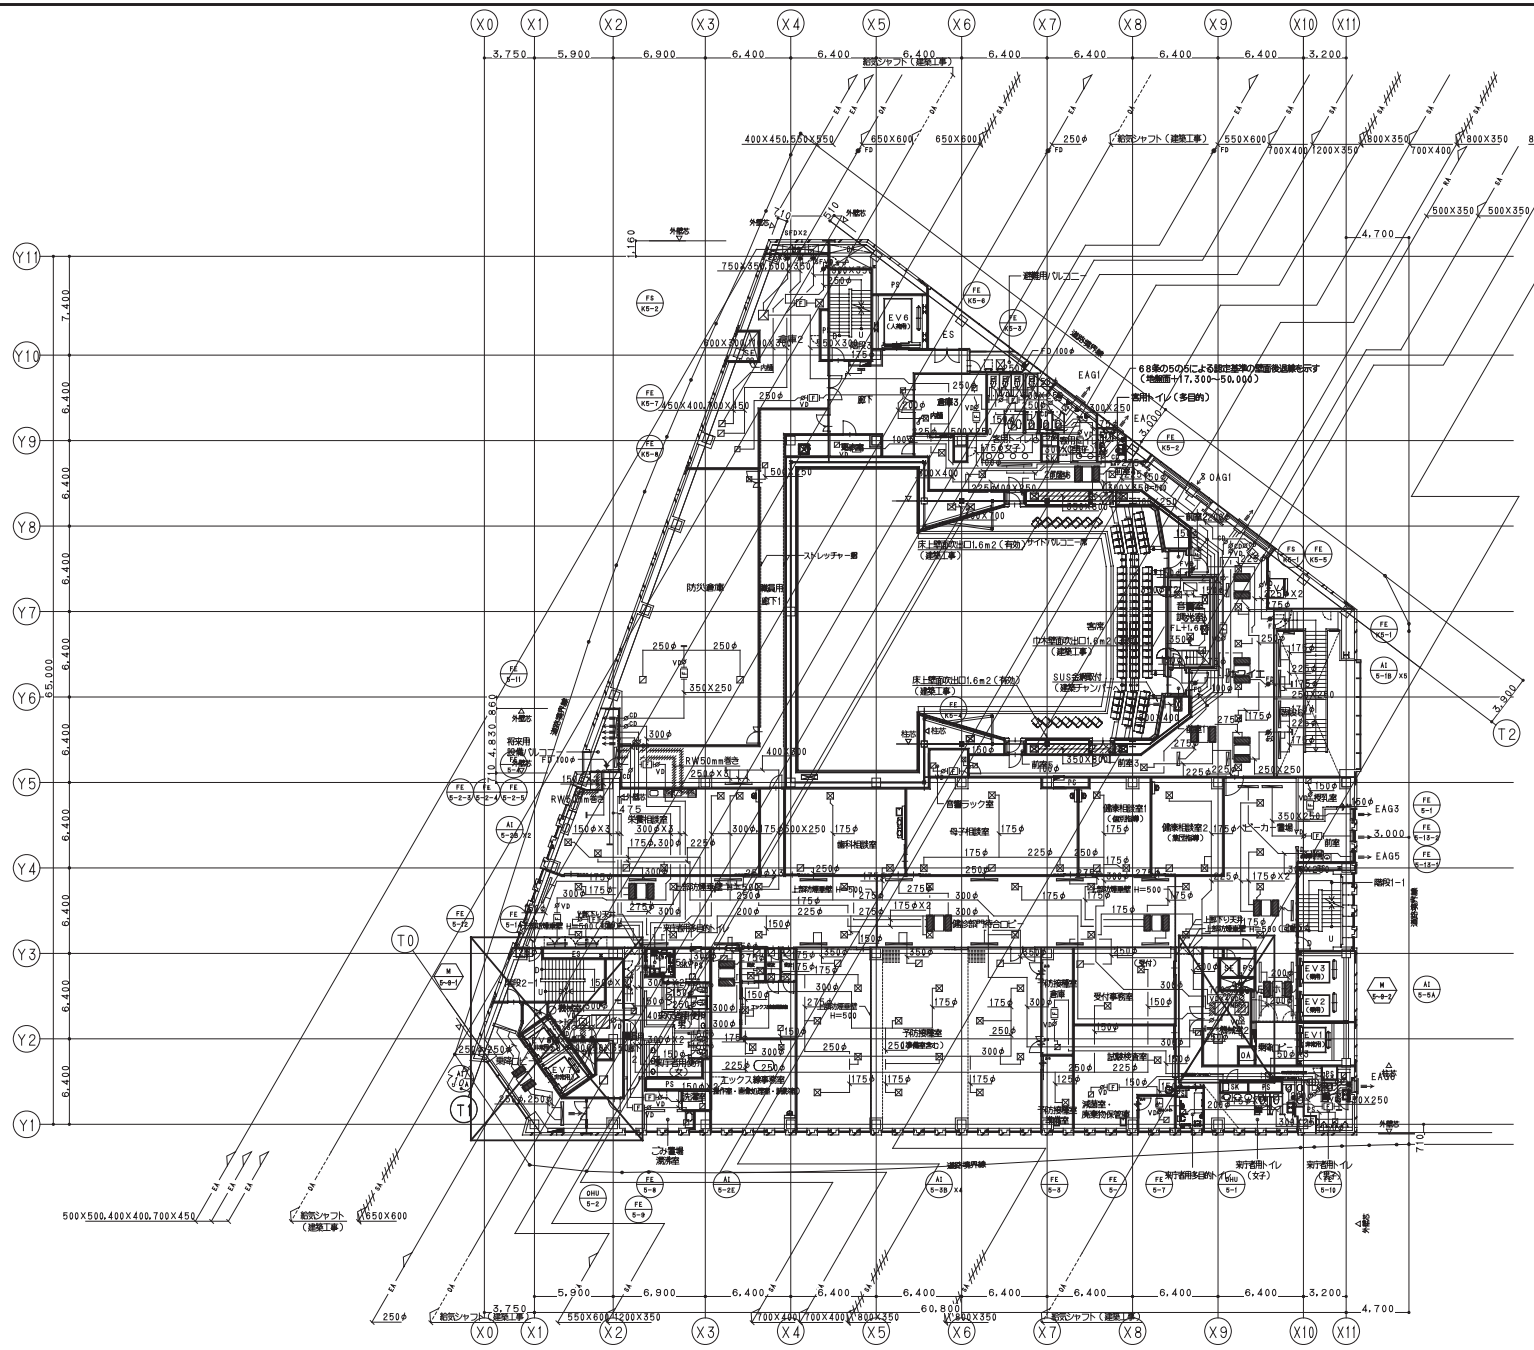
X0 X1 X2 X3 X4 X5 X6 X7 X8 X9 X10 X11
Y1 Y2 Y3 Y4 Y5 Y6 Y7 Y8 Y9 Y10 Y11
T0 T1 T2
3,750 5,900 6,900 6,400 6,400 6,400 6,400 6,400 6,400 6,400 6,400 3,200
7,400 6,400 6,400 6,400 6,400 6,400 6,400 6,400 6,400 6,400
65,000
4,700
3,900
60,800
給気シャフト（建築工事）
EV6（人荷用）
EV3（乗用）
EV2（乗用）
EV1（乗用）
EAG1
EAG3
EAG5
客席
前室1
前室2
前室3
前室4
前室5
前室6
音響室
調光室
ホール1階席
ホール2階席
エックス線事前室
エックス線撮影室
受付事務室
健康相談室1（個別指導）
健康相談室2（集団指導）
乳幼児健診室
母子相談室
歯科相談室
ストレッチャー置
防災倉庫
廊下1
廊下2
階段1
階段2
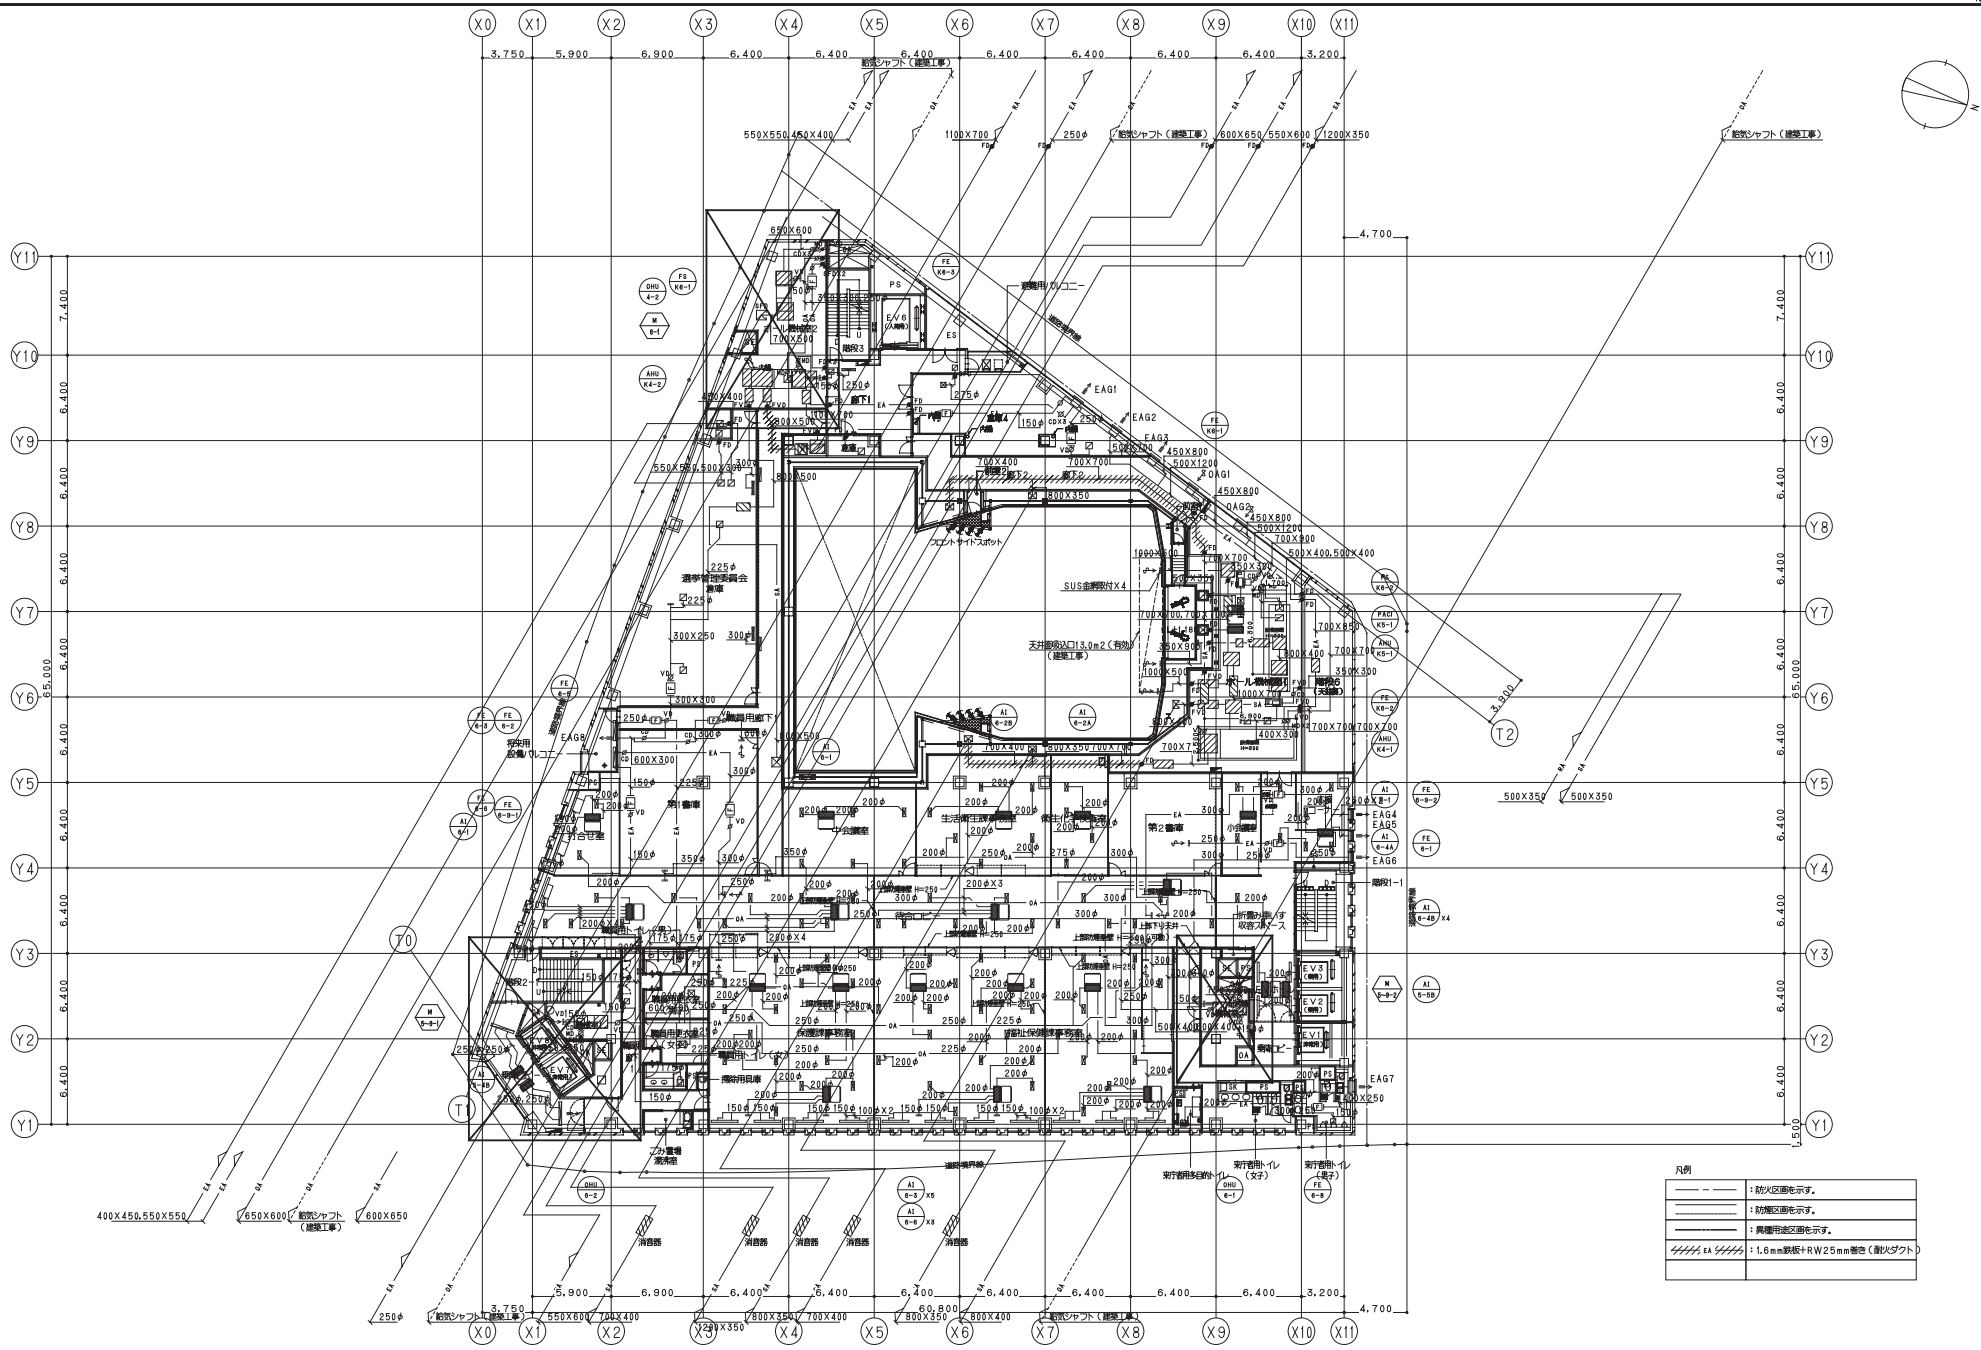
X0 X1 X2 X3 X4 X5 X6 X7 X8 X9 X10 X11
Y11 Y10 Y9 Y8 Y7 Y6 Y5 Y4 Y3 Y2 Y1
T0 T1 T2
3,750 5,900 6,900 6,400 6,400 6,400 6,400 6,400 6,400 6,400 3,200
7,400 6,400 6,400 6,400 6,400 6,400 6

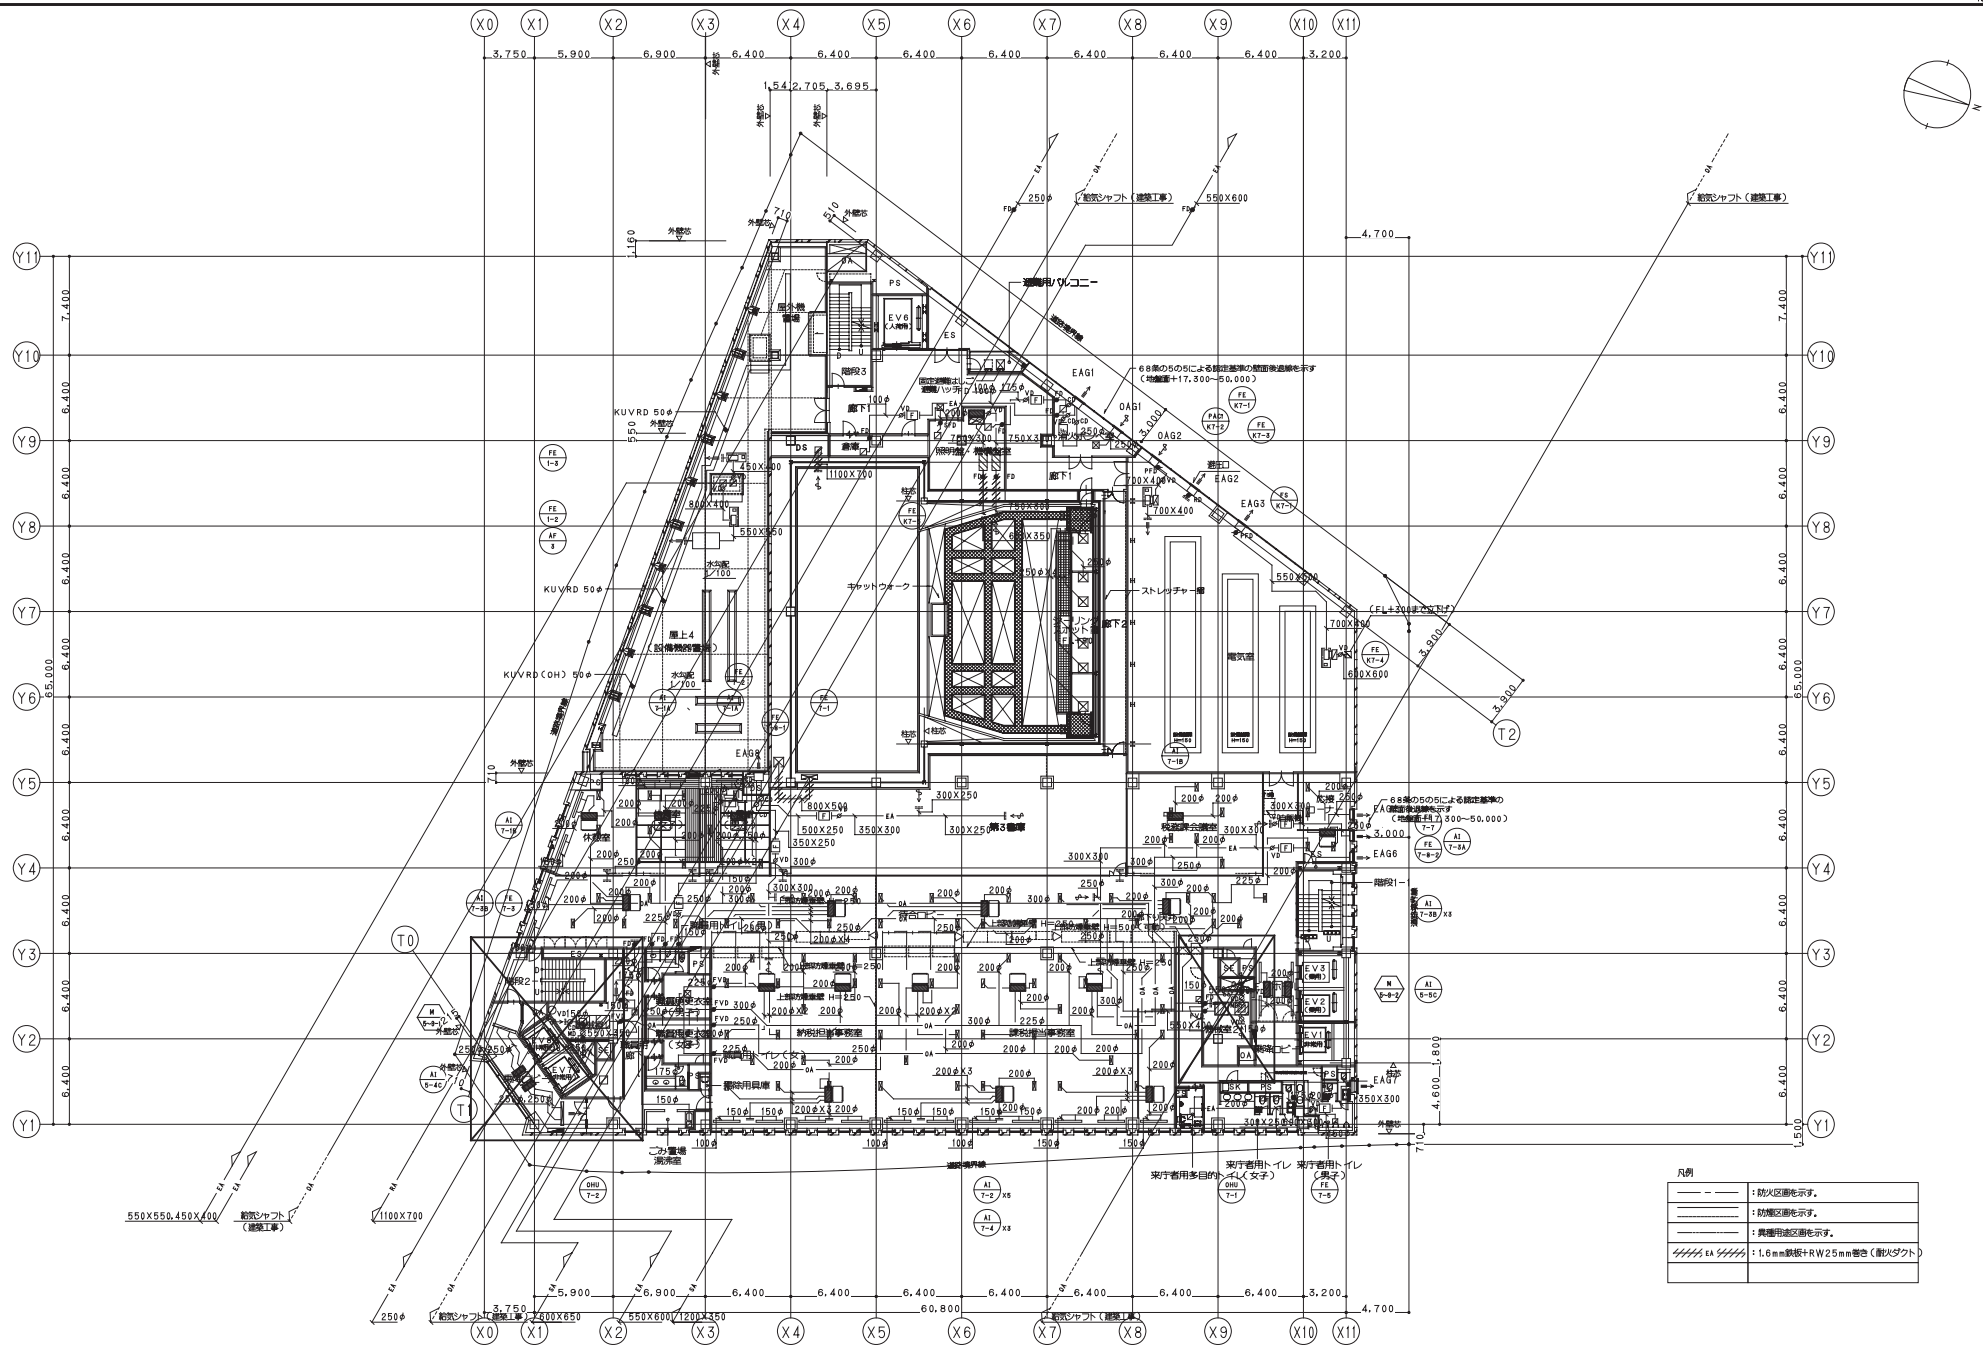

7階平面図

鹿島・東畑設計共同企業体

鹿島建設株式会社一級建築士事務所
株式会社東畑建築事務所

設備 協力会社
会社名 新菱冷熱工業㈱ 横浜支店
担当者

竣工図 2013. 02. 28
工事監理 設計 施工

戸塚駅西口第1地区第二種市街地再開発事業に伴う
公益施設整備事業新築工事
空調設備（ダクト設備）
7階平面図

SCALE 1：200(A1),1:400(A3) DATE 2011 — 4 — 28


設計責任者	設計担当者	QA担当者	CG作図者
平岡 雅規	鈴木 康介	小沢 真吾	武藤 敬明

一級建築士 241775 八木 佳

JOB 090536B

DWG M — 111

本図面は建物の維持管理のための参考資料です。建物の現状と図面が完全に一致していることを保証するものではありません。

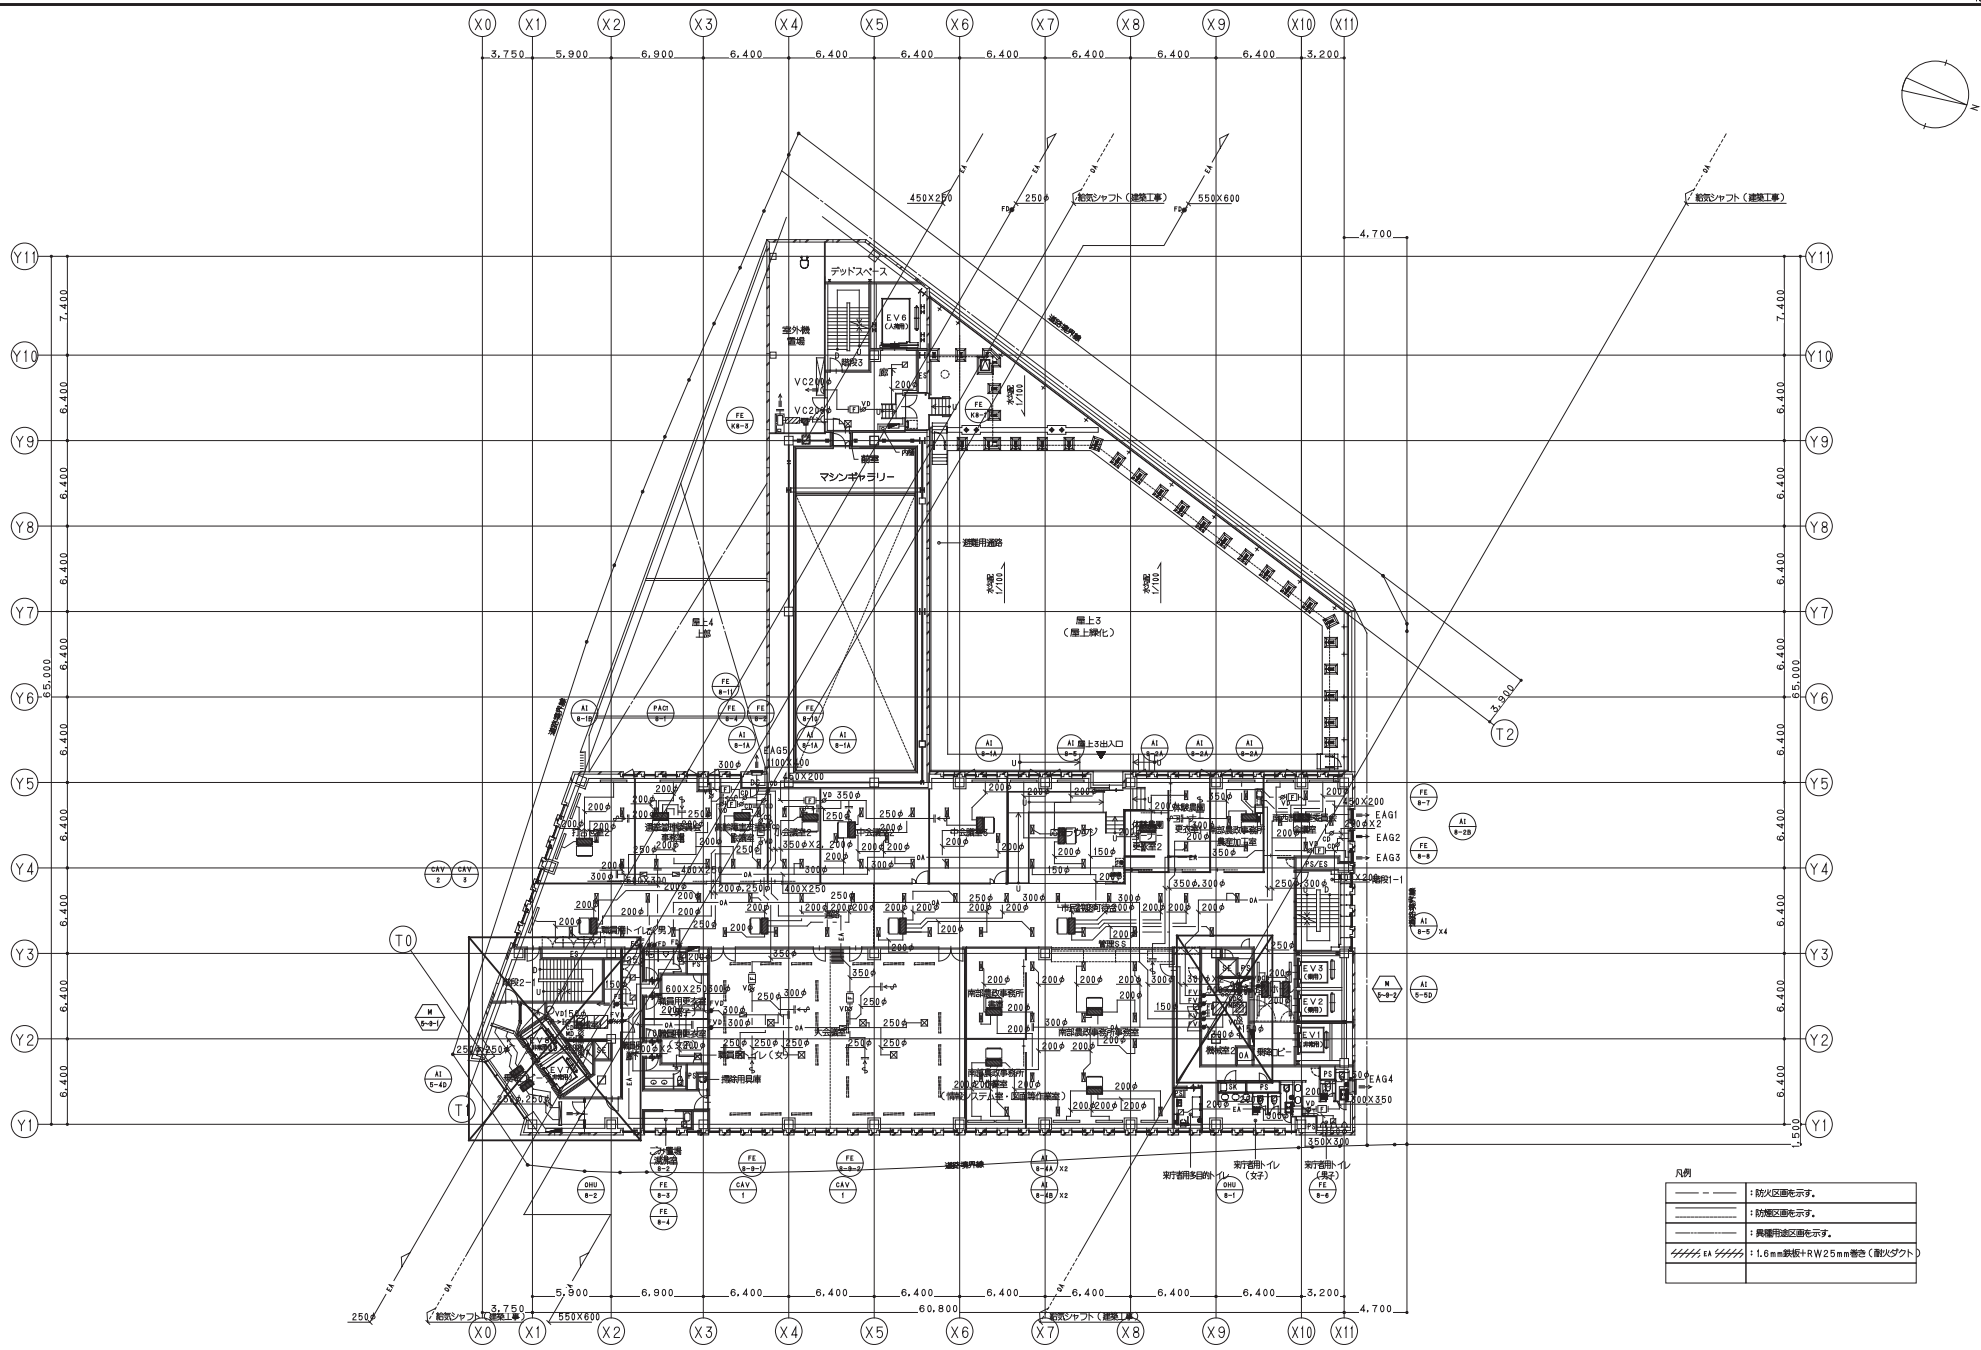

8階平面図

鹿島・東畑設計共同企業体

鹿島建設株式会社一級建築士事務所
株式会社東畑建築事務所

設備 協力会社
会社名 新菱冷熱工業㈱ 横浜支店
担当者

竣工図 2013. 02. 28
工事監理 設計 施工

戸塚駅西口第1地区第二種市街地再開発事業に伴う
公益施設整備事業新築工事
空調設備（ダクト設備）
8階平面図


SCALE 1：200(A1),1:400(A3) DATE 2011 — 4 — 28

設計責任者 平岡 雅裕
設計担当者 鈴木 雄介 中川 佳 杉谷 広臣
QA担当者 小沢 真吾
CG作図者&QA担当者 武藤 敬明

一級建築士 241775 八木 佳

JOB 090536B
DWG M —112

本図面は建物の維持管理のための参考資料です。建物の現状と図面が完全に一致していることを保証するものではありません。

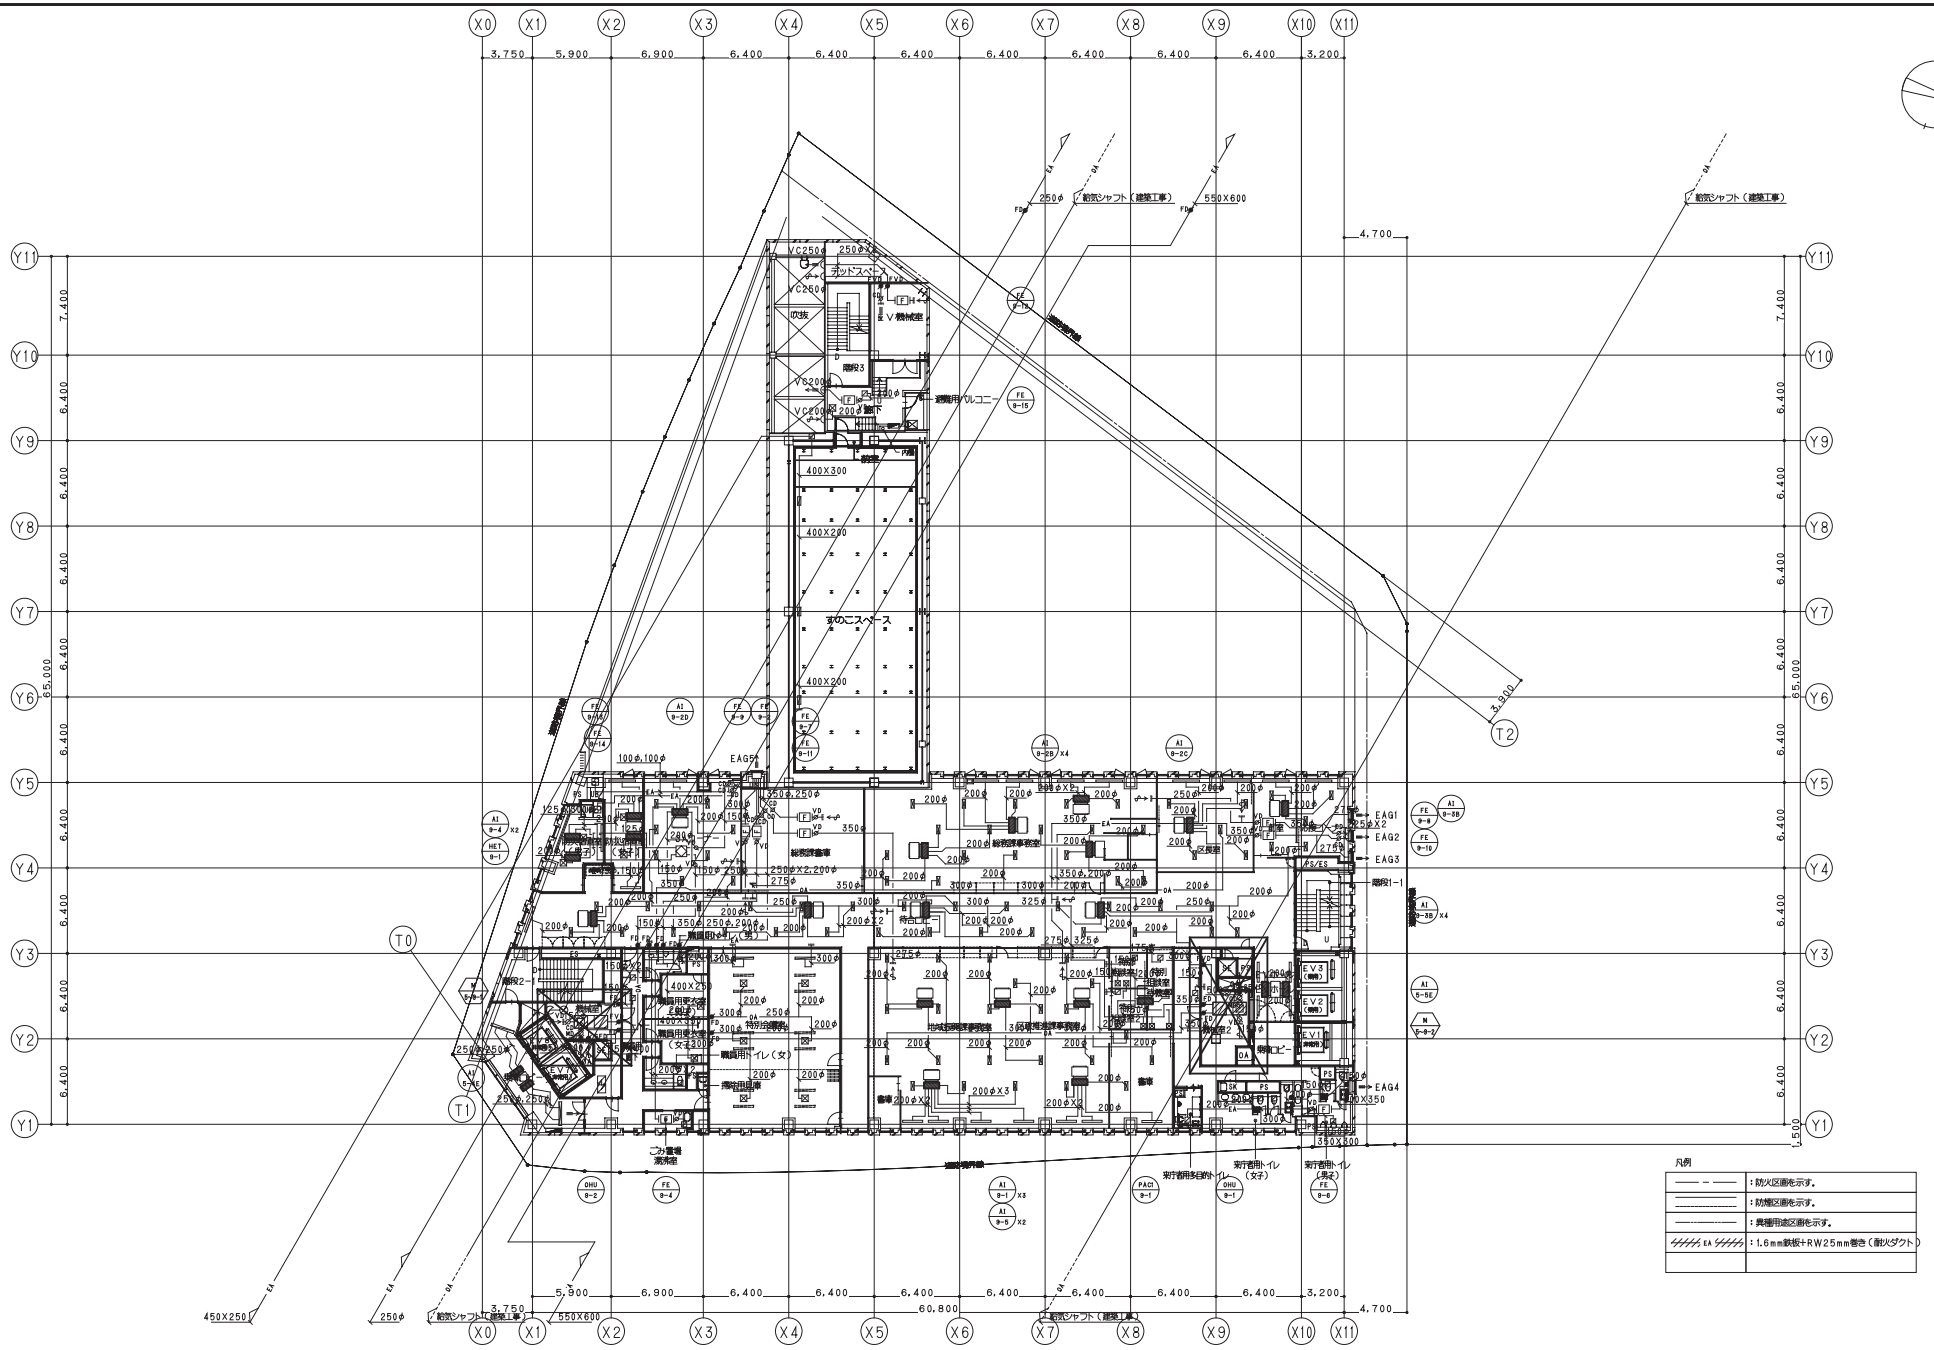

鹿島・東畑設計共同企業体	
鹿島建設株式会社一級建築士事務所 株式会社東畑建築事務所	

設備　協力会社 会社名　新菱冷熱工業㈱ 横浜支店 担当者	竣工図　2013. 02. 28 作図者 / 設計 / 施工

戸塚駅西口第１地区第二種市街地再開発事業に伴う
公益施設整備事業新築工事
空調設備（ダクト設備）
9階平面図

SCALE 1：200(A1),1：400(A3)　DATE 2011 — 4 — 28


設計責任者	設計担当者	QA担当者	CG作図者(QA担当者)
平岡 雅裕	松本 憲二 中川 桂 鈴木 雄介 杉谷 広国	小沢 真吾	武藤 敬明

一級建築士 241775
八木 佳

JOB 090536B

DWG M —113

本図面は建物の維持管理のための参考資料です。建物の現状と図面が完全に一致していることを保証するものではありません。

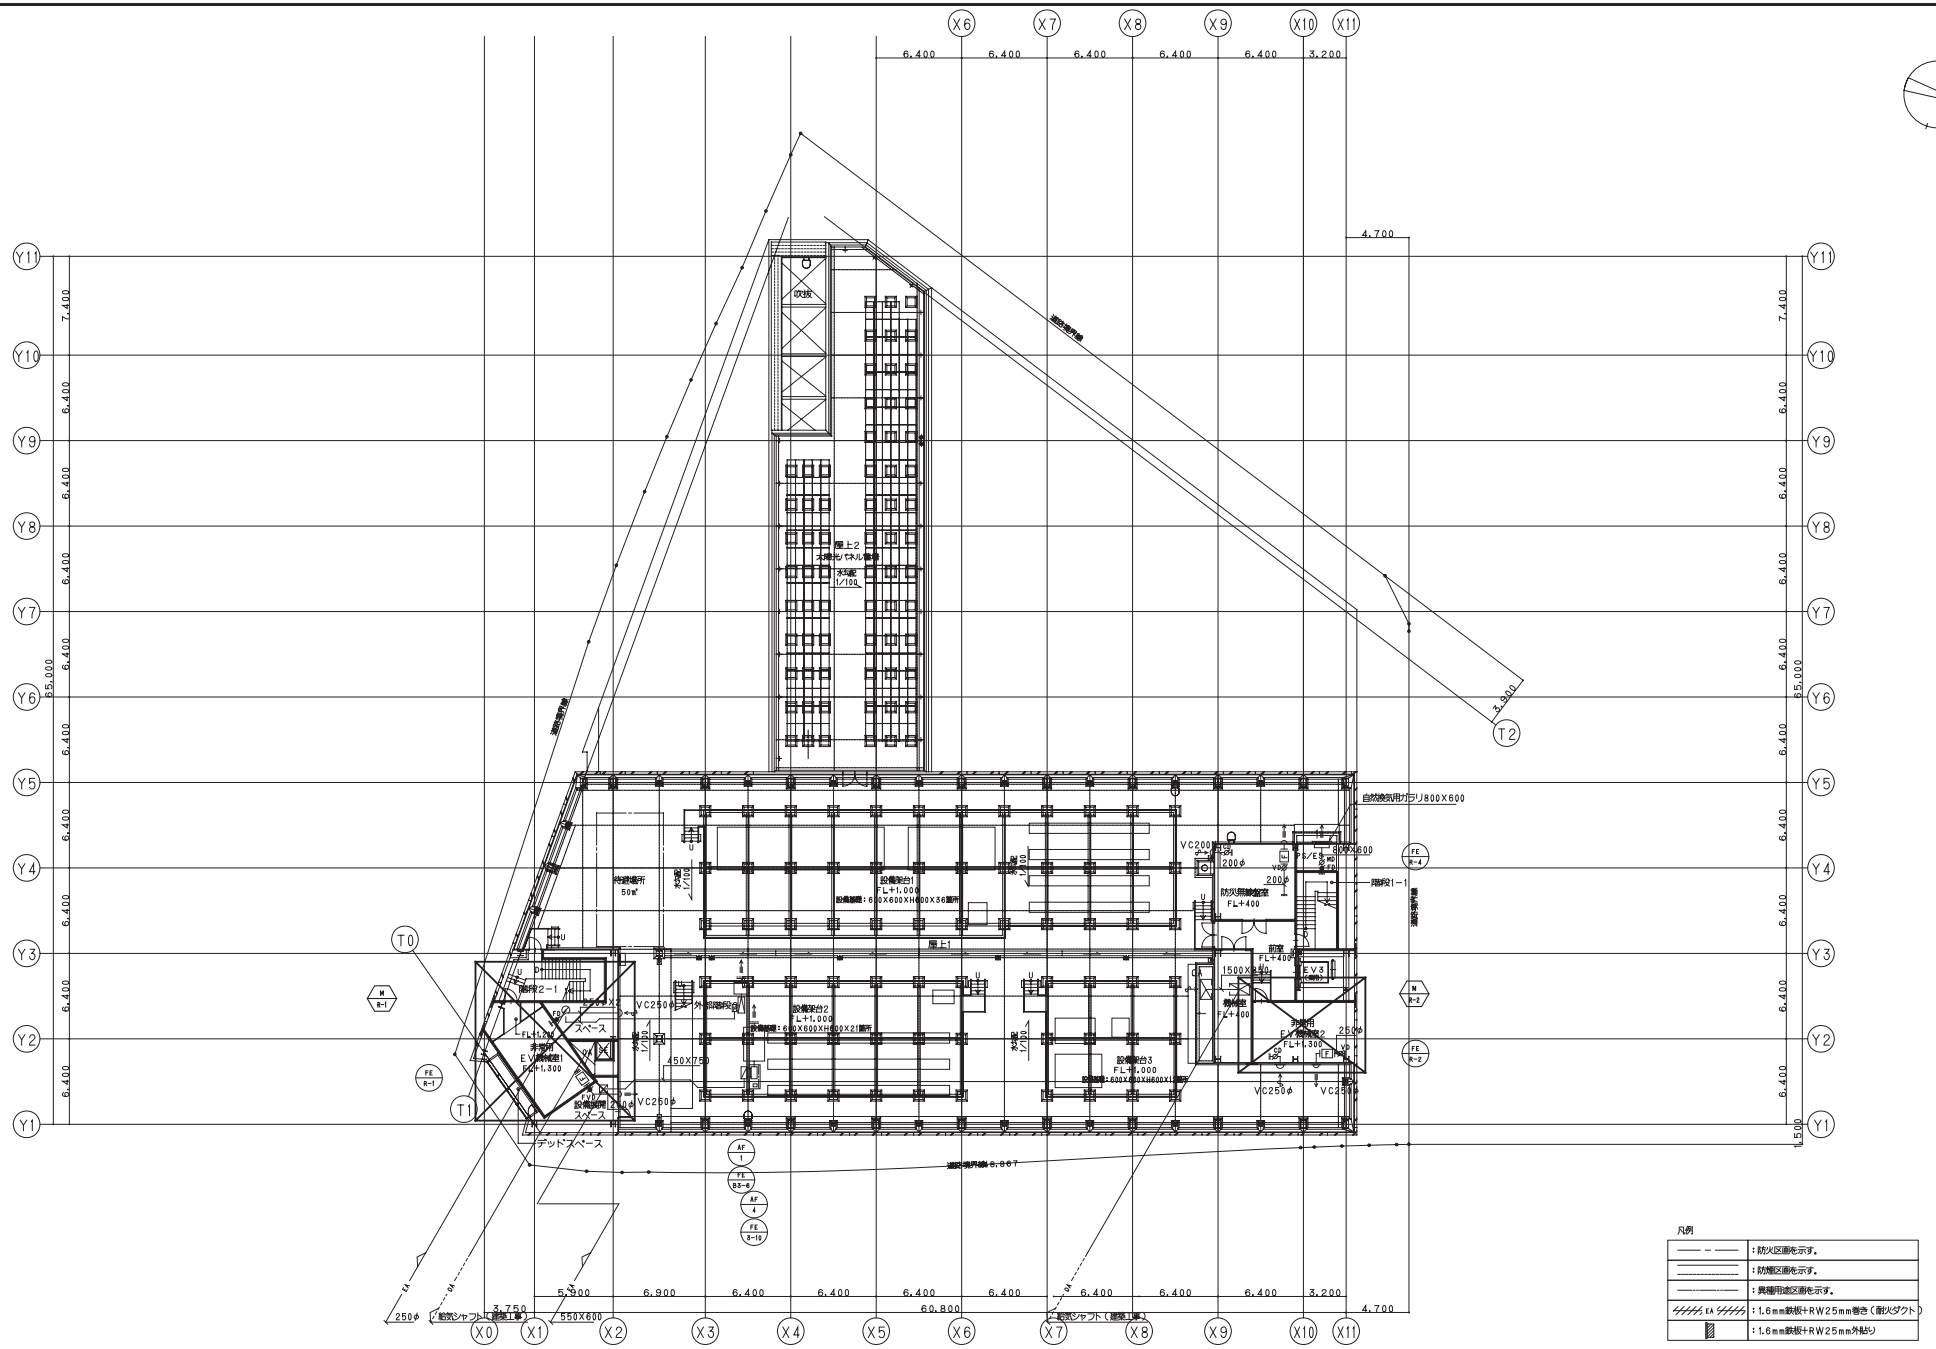

凡例

——— – ———	：防火区画を示す。
———————	：防煙区画を示す。
———————	：異種用途区画を示す。
EA OA	：1.6mm鉄板＋RW25mm巻き（耐火ダクト）
	：1.6mm鉄板＋RW25mm外貼り

塔屋平面図

鹿島・東畑設計共同企業体

鹿島建設株式会社一級建築士事務所
株式会社東畑建築事務所

設備 協力会社
会社名 新菱冷熱工業㈱ 横浜支店
担当者

竣工図 2013.02.28
工事監理 設計 施工

戸塚駅西口第１地区第二種市街地再開発事業に伴う
公益施設整備事業新築工事
空調設備（ダクト設備）
塔屋平面図

SCALE 1：200(A1),1：400(A3) DATE 2011 — 4 — 28


設計責任者	設計担当者			QA担当者	CG作成者	QA担当者
平岡 雅規	鈴木	康二	中川 佳	小沢 真吉	武藤 敬明	
	鈴木	雄介	杉谷 広臣			

一級建築士 241775 八木 佳

JOB 090536B

DWG M — 114

本図面は建物の維持管理のための参考資料です。建物の現状と図面が完全に一致していることを保証するものではありません。

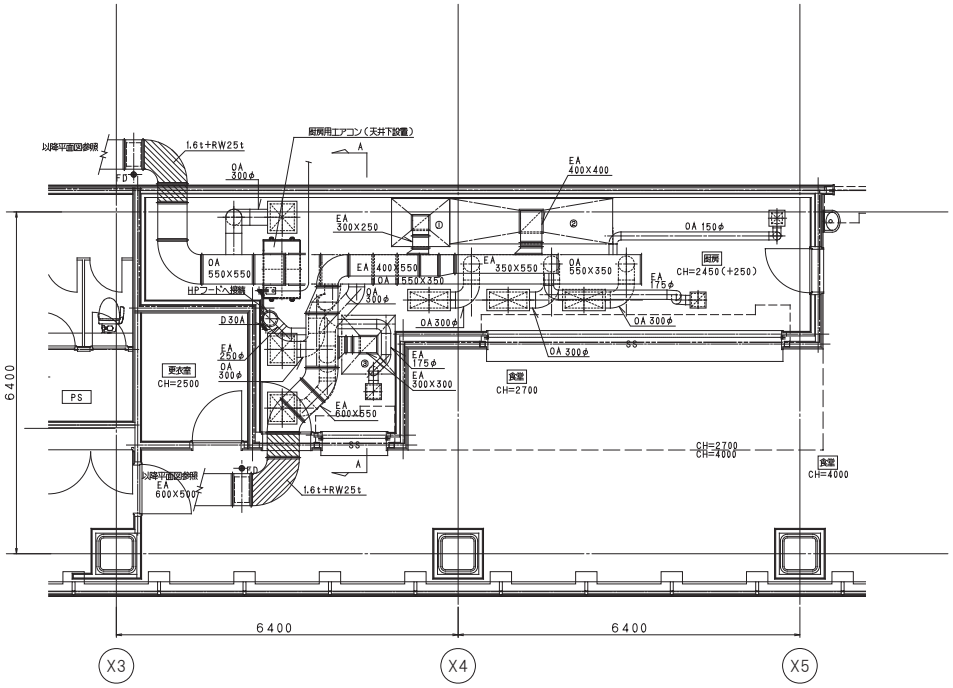

□ フードリスト

フード番号	フードサイズ W X D X H	厨房器具番号	ガス消費量（KW）	火気使用室換気量計算（30 X K X Q）	必要換気量（m3/h）	設計換気量（m3/h）	GF	備考
①	1,090X 900 X 550	8	9.4	30 X 0.93 X9.4 = 262.26	270	1250	有	
		12	-					
		13	-					
		小計	9.4					
②	3,050 X 850 X 550	16	56.4	30 X 0.93 X90.7 = 2530.53	2550	3300	有	
		17	16.8					
		18	17.5					
		小計	90.7					
③	1,000 X1,100 X 550	28	29.1	30 X 0.93 X29.1 = 811.89	900	1500	無	
		29	-					
		小計	29.1					
-	ダクト接続型排気トップ	50	44.1	2 X 0.93 X44.1 = 82.02		82	-	パシ GQ-C2422WZD-FH
-	HS-200X200	-	-	-	-	600	-	2ヶ所
系統合計	-	合計	181.5	30 X 0.93 X181.5 = 5,063.85	5,100	7500	-	

吹出口	厨房
種類	VHS 500X400
Q=	1,225 m³/h
BOX	600X600X400
仕切板	-
系統	FS-3-2
備考	開口率70% 面風速2.0m/S
3	


吹出口	厨房
種類	VHS 700X300
Q=	1,225 m³/h
BOX	800X400X400
仕切板	-
系統	FS-3-2
備考	開口率70% 面風速2.0m/S
3	

吹出口	厨房
種類	VHS 200X200
Q=	150 m³/h
BOX	400X400X350H
仕切板	-
系統	FS-3-2
備考	開口率70% 面風速2.0m/S
1	

吸込口	厨房
種類	HS 200X200
Q=	150 m³/h
BOX	400X400X350H
仕切板	-
系統	FE-3-10
備考	開口率70% 面風速2.0m/S
1	

凡例

————	：防火区画を示す。

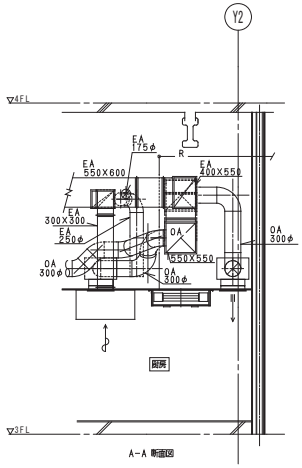

A-A 断面図

鹿島・東畑設計共同企業体

鹿島建設株式会社一級建築士事務所
株式会社東畑建築事務所

設備 協力会社
会社名 新菱冷熱工業㈱ 横浜支店
担当者

竣工図 2013.02.28
工事監理 設計 施工

戸塚駅西口第1地区第二種市街地再開発事業に伴う
公益施設整備事業新築工事
空調設備（ダクト設備）
3階食堂厨房平面詳細図

SCALE 1：50(A1),1：100(A3) DATE 2011 — 4 — 28

設計責任者	設計担当者	QA担当者	CG作図者
平岡 雅裕	鈴木 康仁	小沢 真吾	武藤 敬明

一級建築士 241775 八木 佳

JOB 090536B


DWG M —115

本図面は建物の維持管理のための参考資料です。建物の現状と図面が完全に一致していることを保証するものではありません。

No.


M B3-1

B３階駐車場排気ファン室平面詳細図　　S=1/50

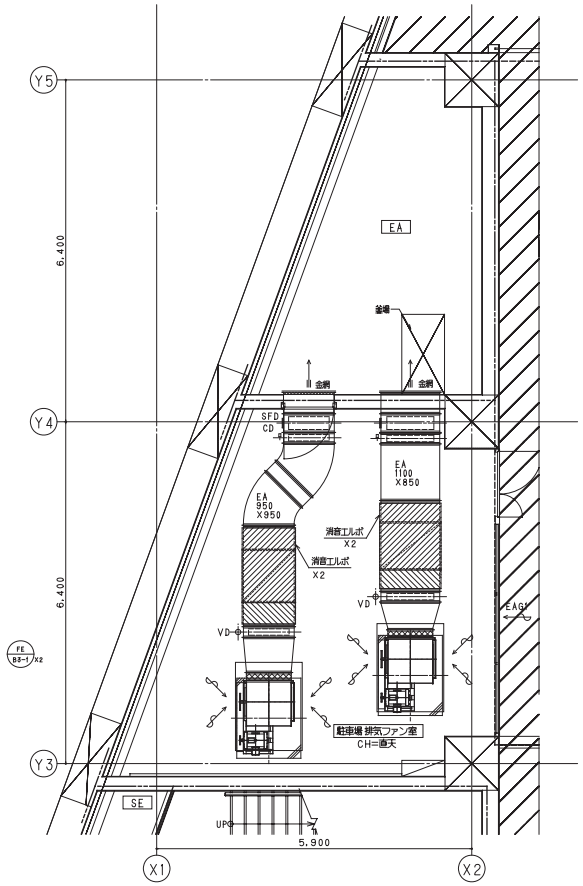

M B3-2

B３階駐車場給気ファン室平面詳細図　　S=1/50

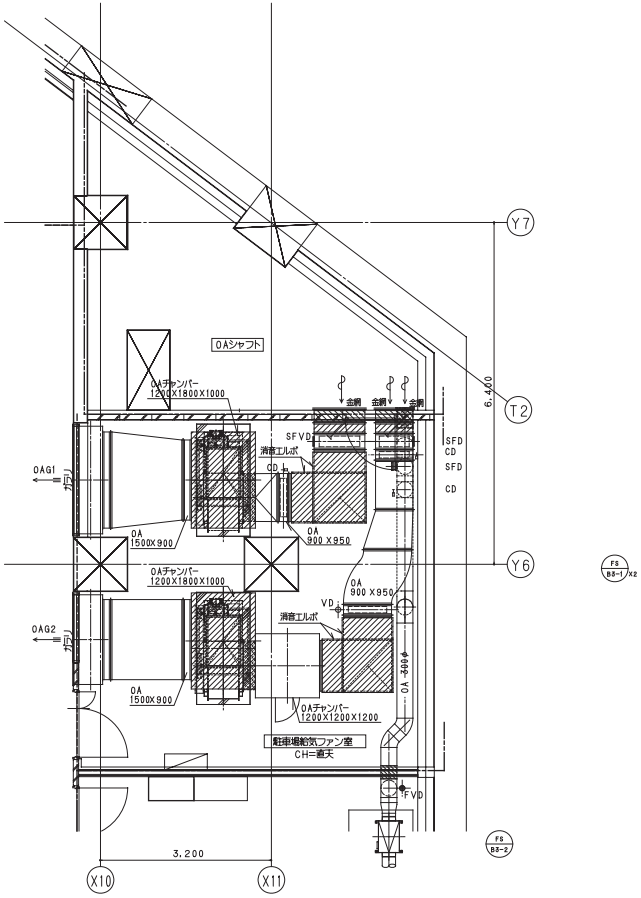

鹿島・東畑設計共同企業体

鹿島建設株式会社一級建築士事務所
株式会社東畑建築事務所

設備　協力会社
会社名
新菱冷熱工業㈱
横浜支店
担当者

竣工図　2013.02.28
工事監理 | 設計 | 施工

戸塚駅西口第１地区第二種市街地再開発事業に伴う
公益施設整備事業新築工事
空調設備（ダクト設備）
Ｂ３階機械室平面詳細図

SCALE 1:50(A1),1:100(A3)　DATE 2011 — 4 — 28

設計責任者	設計担当者			QA担当者	CG作図者	QA担当者
平岡 雅哉	鈴木	康二	中川 隆	小沢 真吾	武藤 敬明	
	鈴木	雄介	杉谷 広臣			

一級建築士 241775
八木 佳


JOB 090536B

DWG M — 116


本図面は建物の維持管理のための参考資料です。建物の現状と図面が完全に一致していることを保証するものではありません。

No.

M B1-1 B1階排煙ファン室平面詳細図 S=1/50

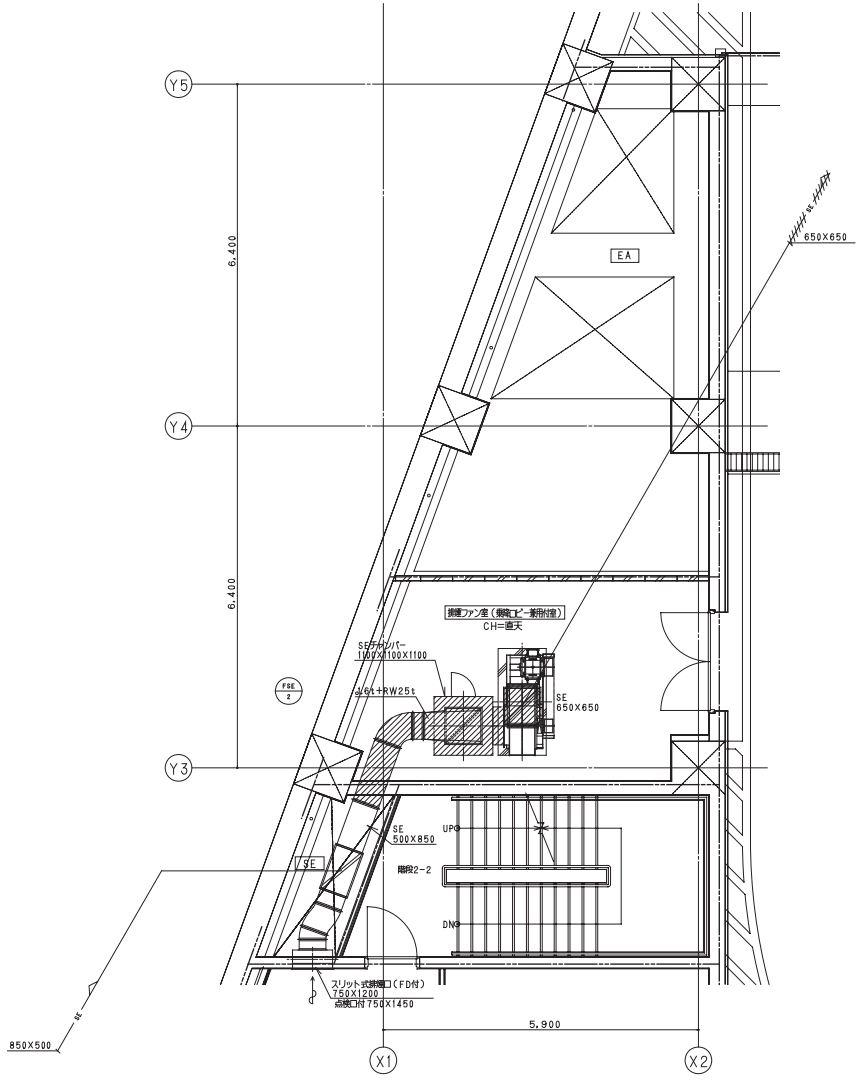

M B1-2 B1階駐車場給気・排気・排煙ファン室平面詳細図 S=1/50

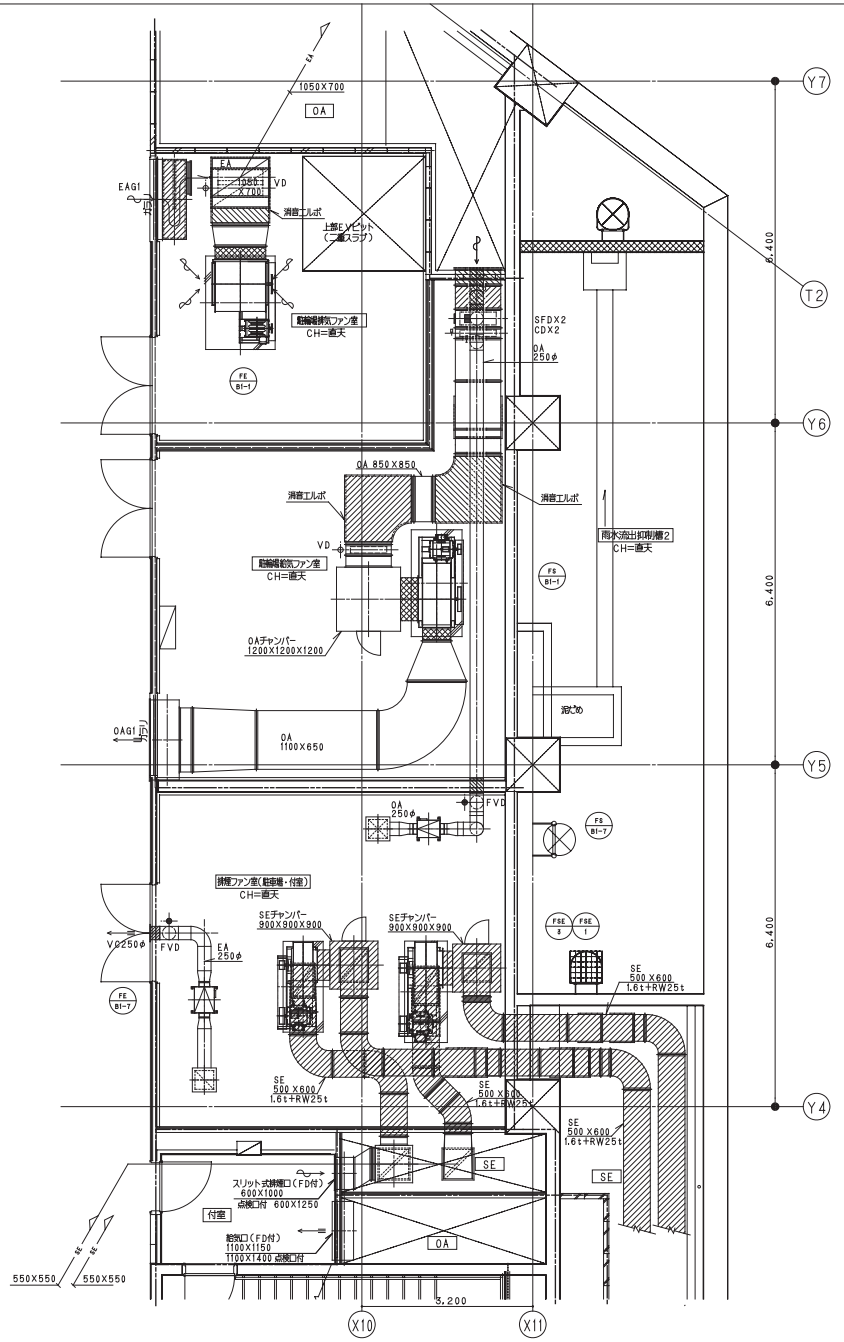

鹿島・東畑設計共同企業体

鹿島建設株式会社一級建築士事務所
株式会社東畑建築事務所

設備 協力会社
会社名 新菱冷熱工業㈱ 横浜支店
担当者

竣工図 2013.02.28
作図者 設計 工事

戸塚駅西口第1地区第二種市街地再開発事業に伴う
公益施設整備事業新築工事
空調設備（ダクト設備）
B1階機械室平面詳細図

SCALE 1:50(A1),1:100(A3) DATE 2011 — 4 — 28


設計責任者	設計担当者	QA担当者	CG作図者&QA担当者
平岡 雅規	松本 憲二 中川 雄 鈴木 雄介 杉谷 広貴	小沢 真吾	武藤 敬明

一級建築士 241775
八木 佳


JOB 090536B
DWG M —118

本図面は建物の維持管理のための参考資料です。建物の現状と図面が完全に一致していることを保証するものではありません。

M B2-1 B2階駐車場排気ファン室平面詳細図 S=1/50

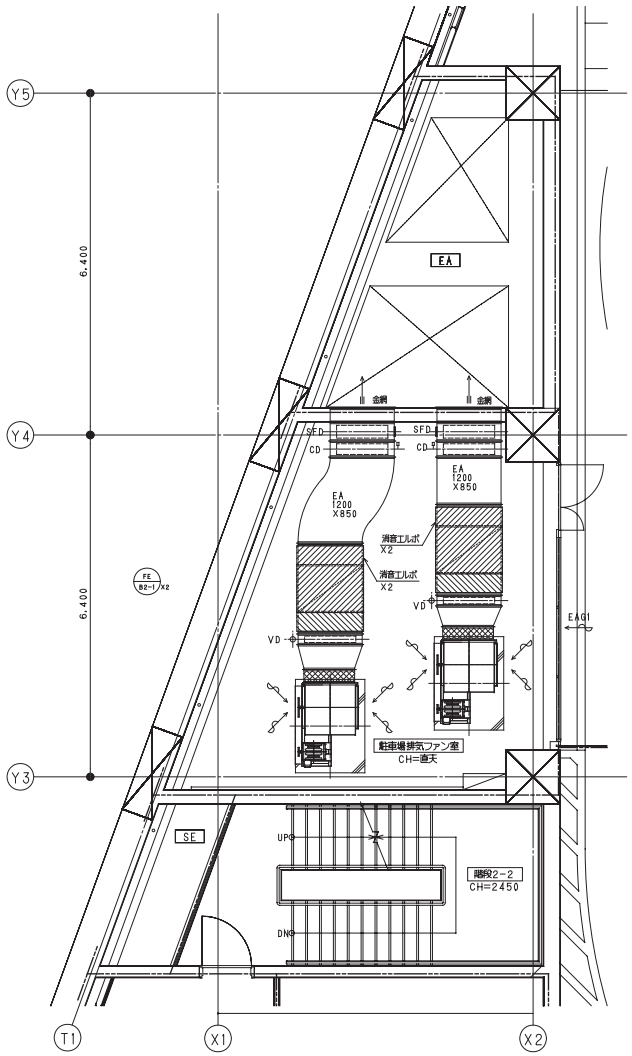

M B2-2 B2階駐車場給気ファン室平面詳細図 S=1/50

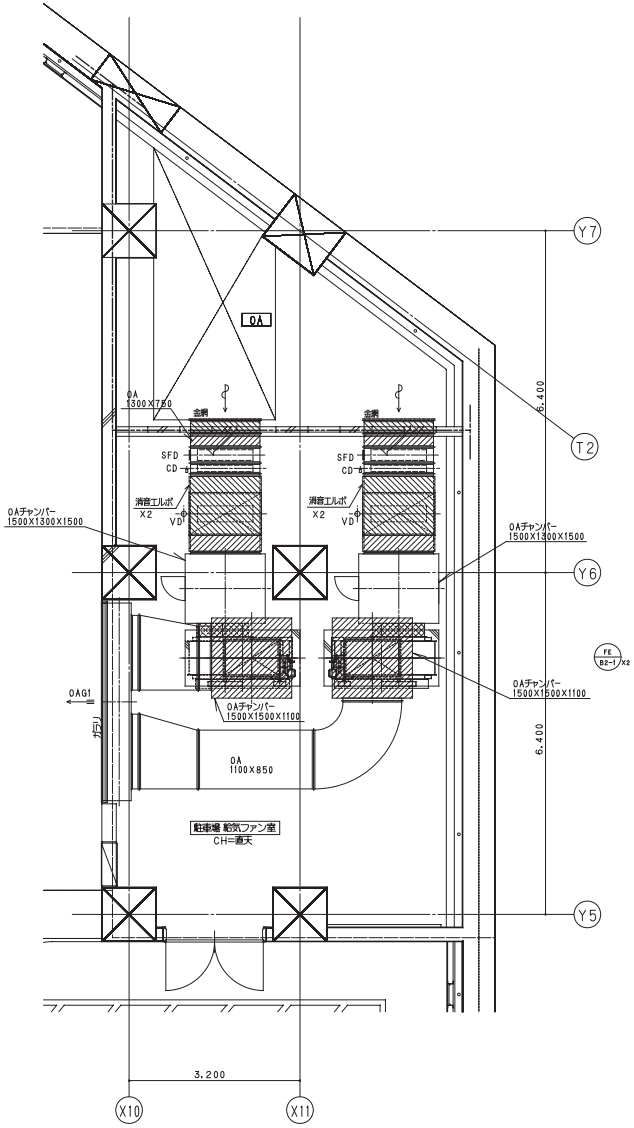

鹿島・東畑設計共同企業体

鹿島建設株式会社一級建築士事務所
株式会社東畑建築事務所

設備 協力会社
会社名 新菱冷熱工業㈱ 横浜支店
担当者

竣工図 2013.02.28
工事監理 設計 施工

戸塚駅西口第1地区第二種市街地再開発事業に伴う
公益施設整備事業新築工事
空調設備（ダクト設備）
B2階機械室平面詳細図

SCALE 1:50(A1),1:100(A3) DATE 2011 — 4 — 28


設計責任者	設計担当者			QA担当者	CG作図者・QA担当者
平岡 雅規	鈴木	康二	中川 佳	小沢 真吾	武藤 敬明
	鈴木	雄介	杉谷 広臣		

一級建築士 241775
八木 佳


JOB 090536B
DWG M —117

本図面は建物の維持管理のための参考資料です。建物の現状と図面が完全に一致していることを保証するものではありません。


2階機械室平面詳細図　S=1/50

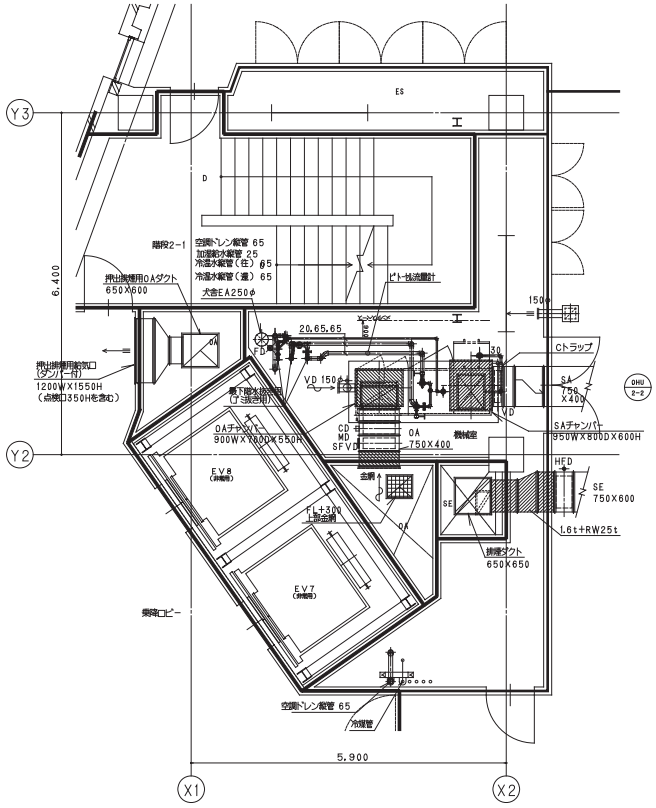

2階機械室平面詳細図　S=1/50

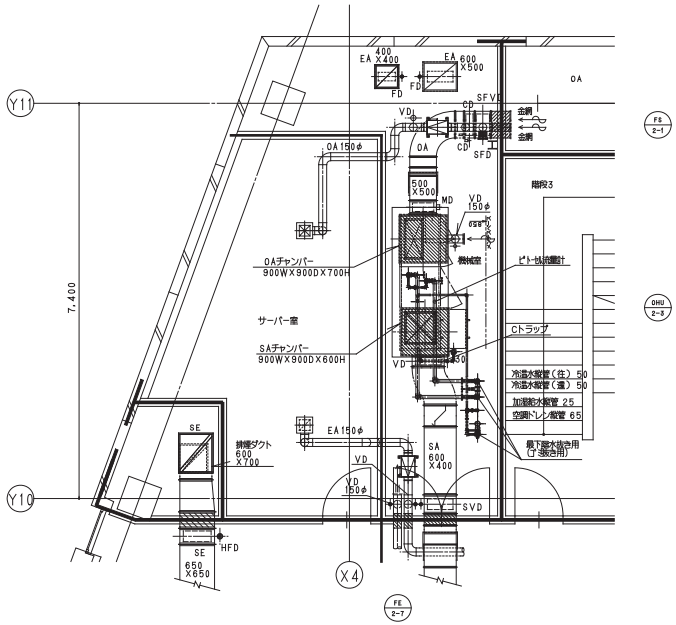

2階機械室平面詳細図　S=1/50

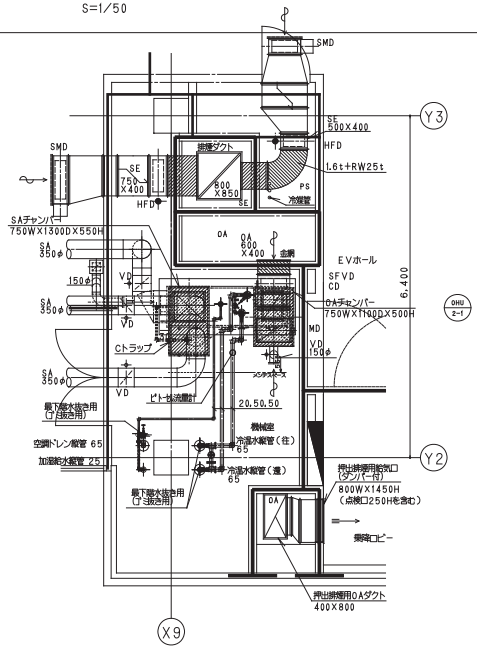

鹿島・東畑設計共同企業体


鹿島建設株式会社一級建築士事務所
株式会社東畑建築事務所

設備　協力会社	竣工図 2013.02.28	戸塚駅西口第1地区第二種市街地再開発事業に伴う公益施設整備事業新築工事	JOB 090536B
会社名 新菱冷熱工業㈱ 横浜支店	作成者 / 設計 / 施工	空調設備（ダクト設備）	
担当者		2階機械室平面詳細図	DWG M－119
		SCALE 1：50(A1),1：100(A3)　DATE 2011－4－28	
		設計責任者 平岡 雅規 / 設計担当者 鈴木 康二 中川 桂 鈴木 誠介 杉谷 広臣 / QA担当者 小沢 真吉 / CG作図者 QA担当者 武藤 敬明	一級建築士 241775 八木 佳


本図面は建物の維持管理のための参考資料です。建物の現状と図面が完全に一致していることを保証するものではありません。

No.


M 3-1 3階機械室平面詳細図 S=1/50

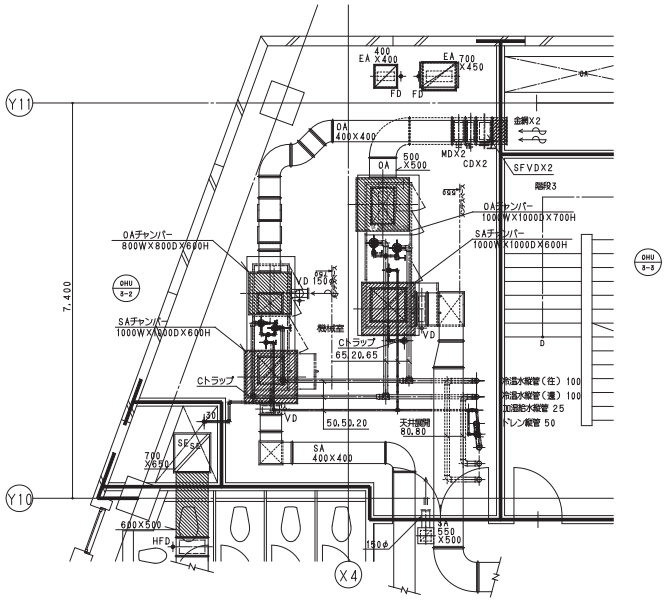


M 3-2 3階機械室平面詳細図 S=1/50

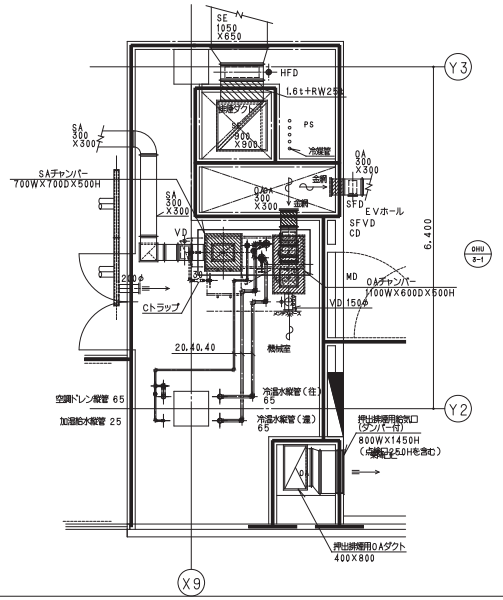

M 3-3 3階機械室平面詳細図 S=1/50

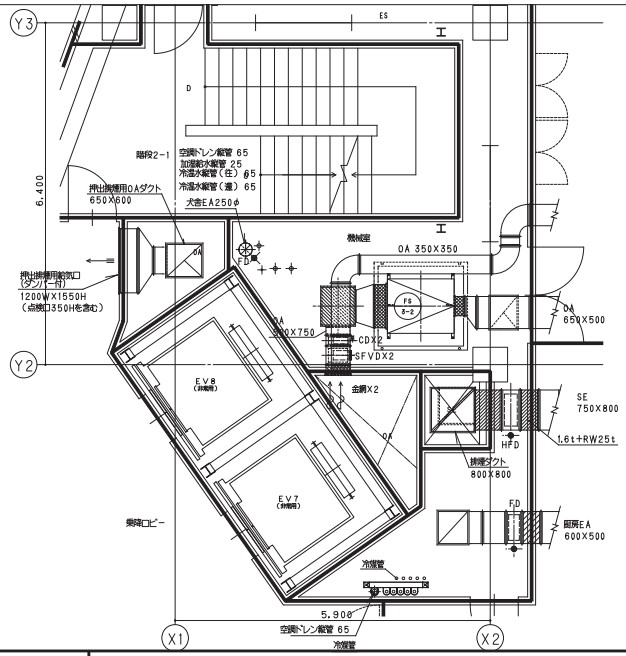

M 4-1 4階機械室平面詳細図 S=1/50

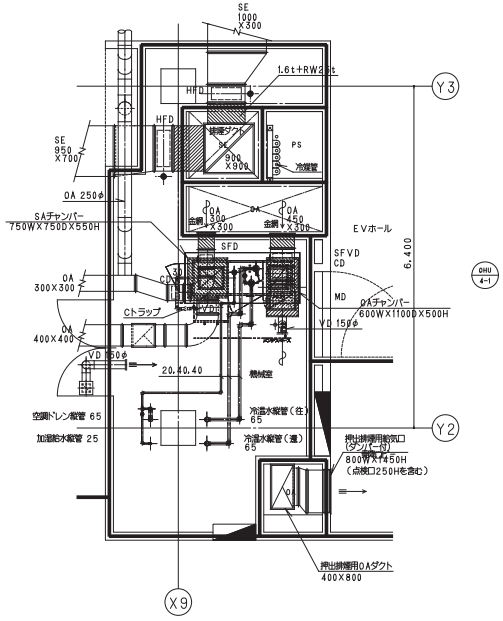

鹿島・東畑設計共同企業体

鹿島建設株式会社一級建築士事務所
株式会社東畑建築事務所

設備 協力会社
会社名 新菱冷熱工業㈱ 横浜支店
担当者

竣工図 2013.02.28
作図者 | 設計 | 施工

戸塚駅西口第1地区第二種市街地再開発事業に伴う
公益施設整備事業新築工事
空調設備（ダクト設備）
3,4階機械室平面詳細図

SCALE 1:50(A1),1:100(A3) DATE 2011 — 4 — 28

設計責任者	設計担当者				QA担当者	CG作成者&QA担当者
平岡 雅規	鈴木 康二	中川 桂	鈴木 直介	杉谷 広臣	小沢 真吾	武藤 敬明

一級建築士 241775 八木 佳


JOB 090536B

DWG M —120


本図面は建物の維持管理のための参考資料です。建物の現状と図面が完全に一致していることを保証するものではありません。

No.

南側機械室平面詳細図　S=1/50

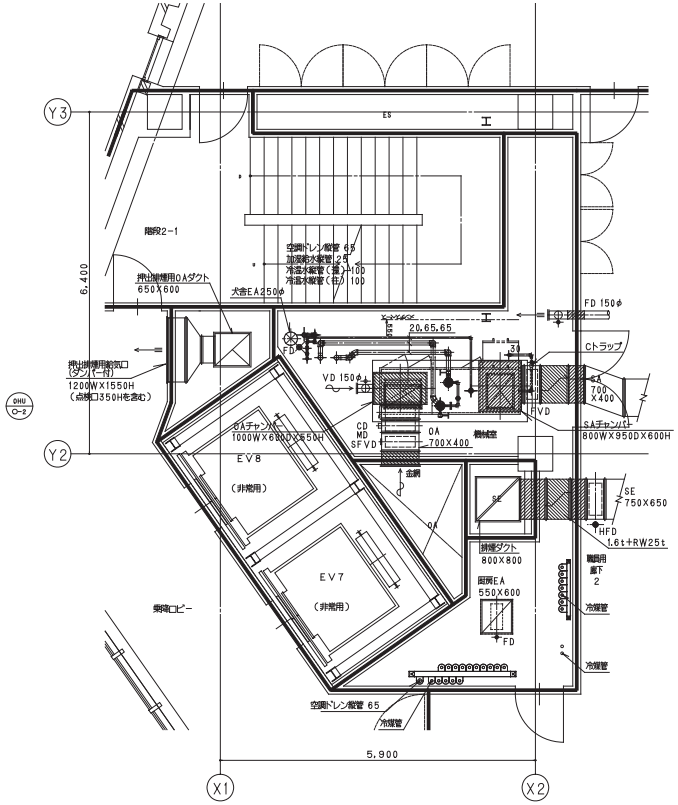

北側機械室平面詳細図　S=1/50

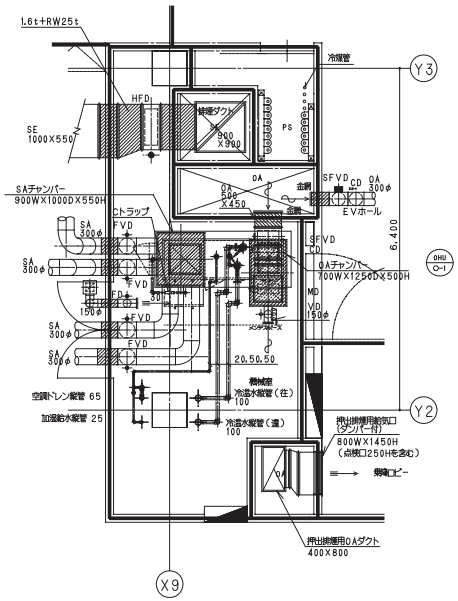

鹿島・東畑設計共同企業体

鹿島建設株式会社一級建築士事務所
株式会社東畑建築事務所

設備　協力会社
会社名　新菱冷熱工業㈱ 横浜支店
担当者

竣工図　2013. 02. 28
作図者 | 設計 | 施工

戸塚駅西口第1地区第二種市街地再開発事業に伴う
公益施設整備事業新築工事
空調設備（ダクト設備）
5～9階機械室平面詳細図

SCALE 1:50(A1),1:100(A3)　DATE 2011 — 4 — 28

設計責任者	設計担当者				QA担当者	CG作図者&QA担当者
平岡 雅規	鈴木	豊仁	中川	雄	小沢 真吾	武藤 敬明
	鈴木	雄介	杉谷	広貴		


一級建築士 241778
八木 佳

JOB 090536B
DWG M —121


本図面は建物の維持管理のための参考資料です。建物の現状と図面が完全に一致していることを保証するものではありません。

No.

M R-1 PH階ＥＶ機械室1平面詳細図 S=1/50

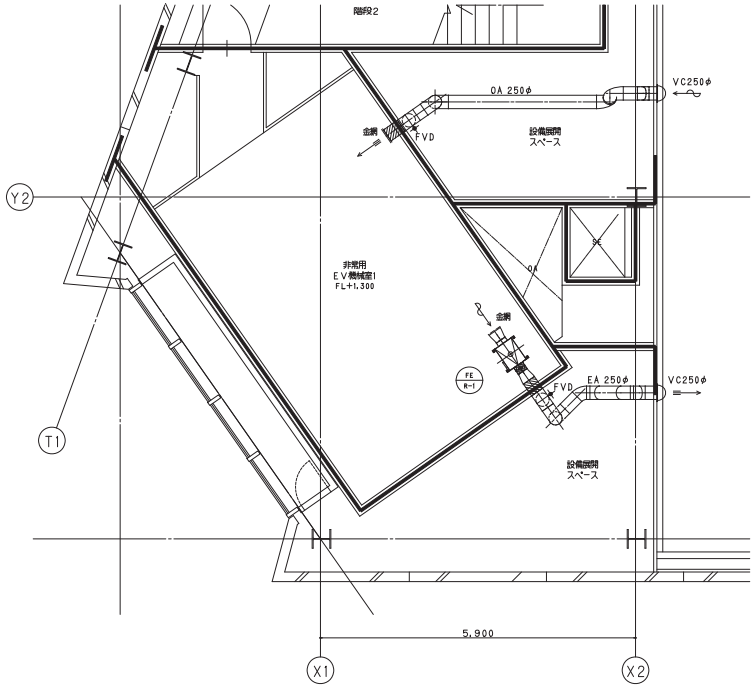

M R-2 PH階ＥＶ機械室2平面詳細図 S=1/50

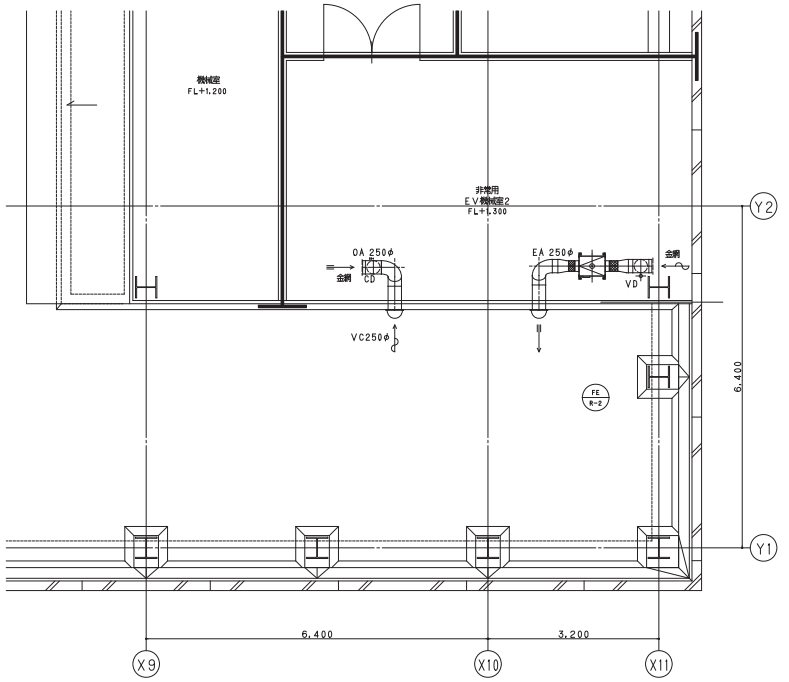

鹿島・東畑設計共同企業体

鹿島建設株式会社一級建築士事務所
株式会社東畑建築事務所

設備 協力会社
会社名
新菱冷熱工業㈱
横浜支店
担当者

竣工図 2013. 02. 28
工事監理 設計 施工

戸塚駅西口第１地区第二種市街地再開発事業に伴う
公益施設整備事業新築工事
空調設備（ダクト設備）
PH階ＥＶ機械室平面詳細図

SCALE 1:50(A1),1:100(A3) DATE 2011 — 4 — 28


設計責任者	設計担当者	QA担当者	CG作図者&QA担当者
平岡 雅哉	鈴木 康二 中川 桂	小沢 真吾	武藤 敬明
	鈴木 雄介 杉谷 広臣		


一級建築士 241778
八木 佳

JOB 090536B


DWG M —122

本図面は建物の維持管理のための参考資料です。建物の現状と図面が完全に一致していることを保証するものではありません。

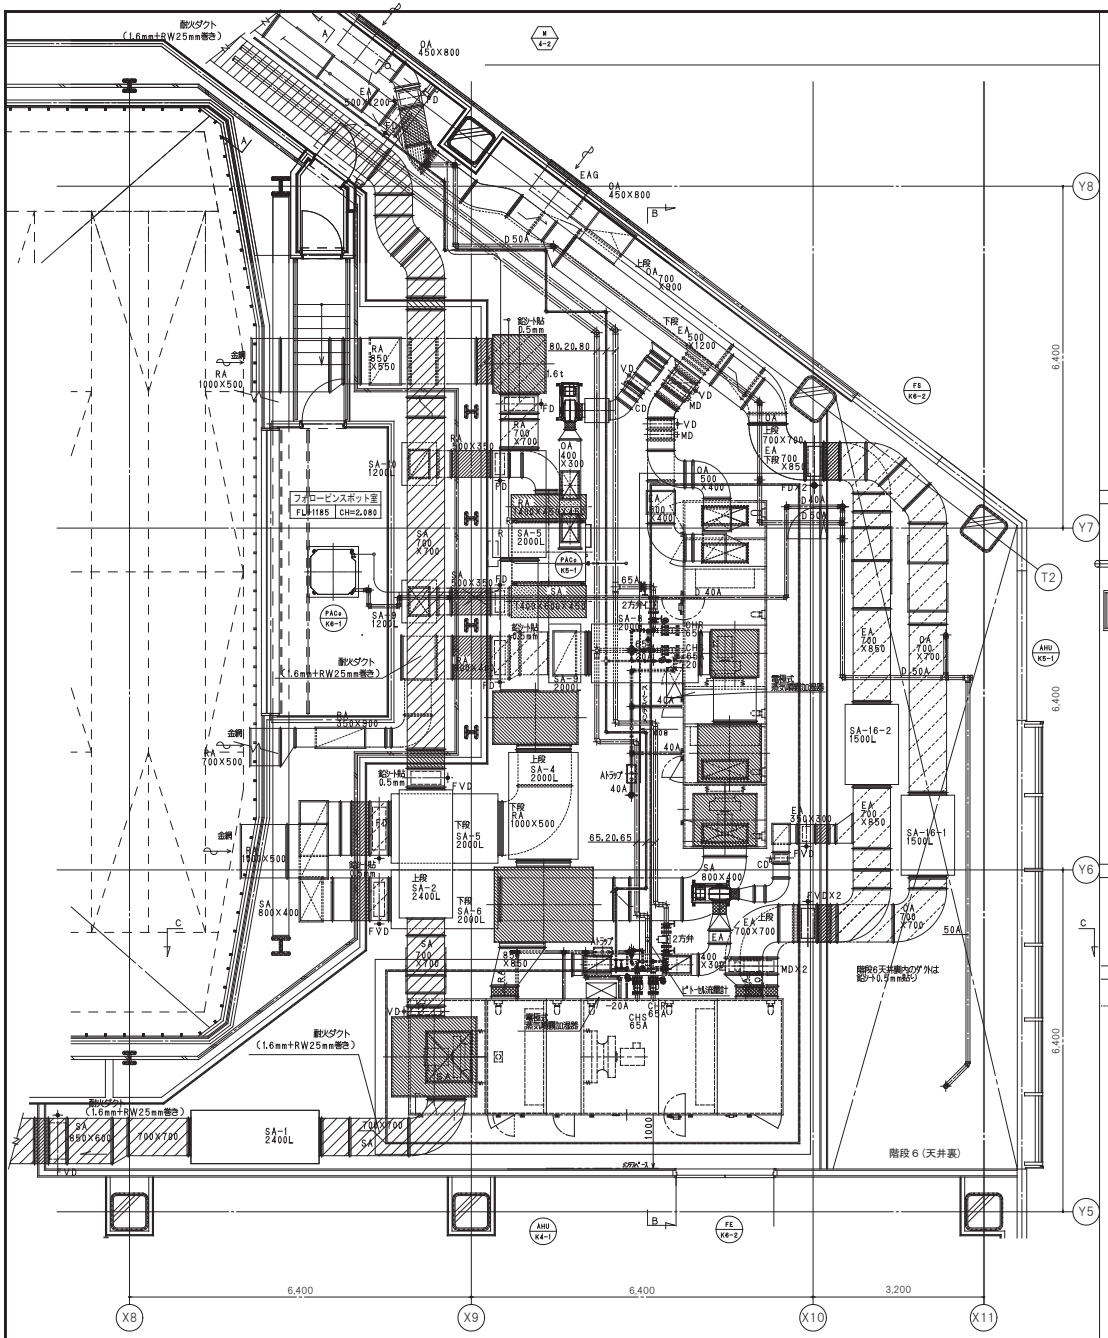


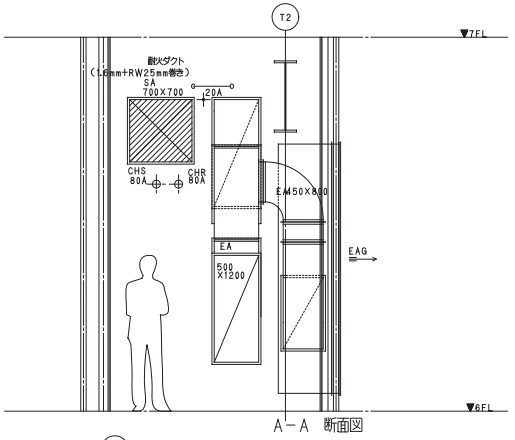

A－A　断面図

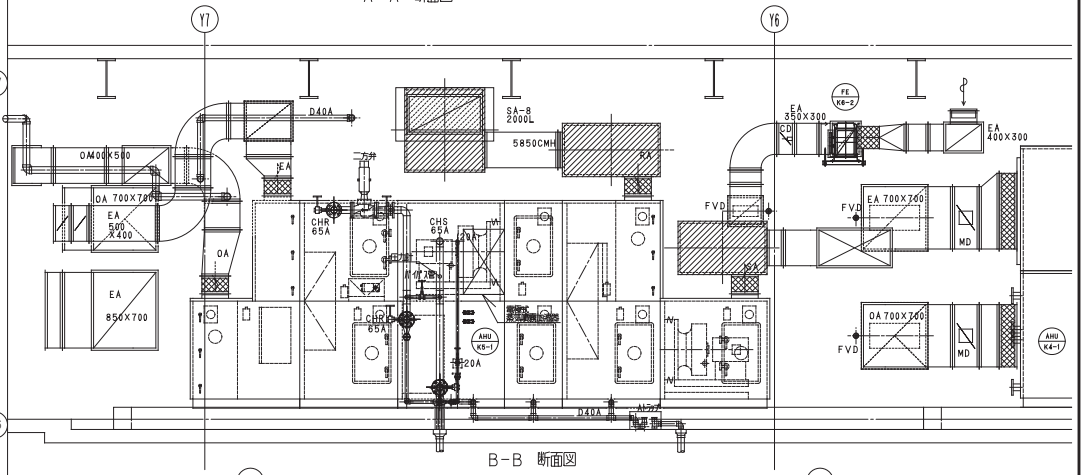

B－B　断面図

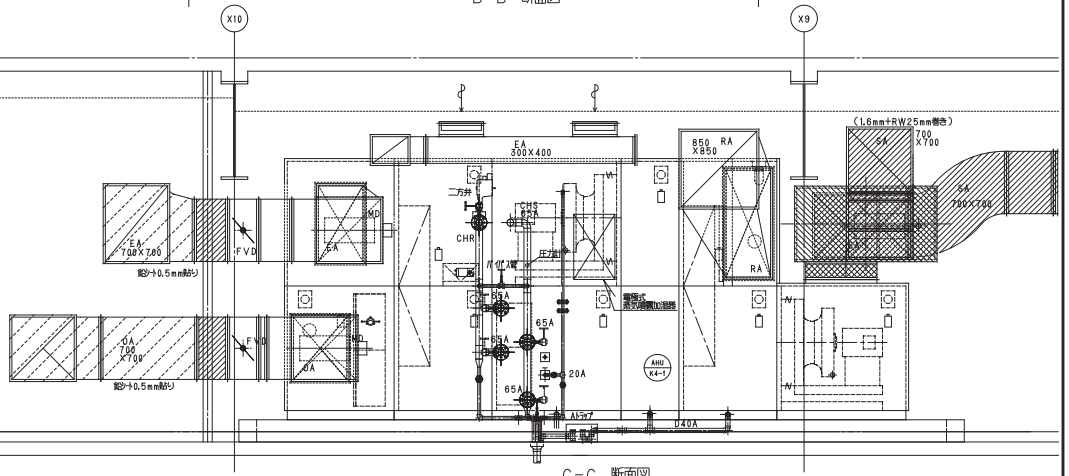

C－C　断面図


鹿島・東畑設計共同企業体


鹿島建設株式会社一級建築士事務所
株式会社東畑建築事務所


設備　協力会社	新菱冷熱工業㈱ 横浜支店
竣工図	2013. 02. 28
工事名	戸塚駅西口第１地区第二種市街地再開発事業に伴う公益施設整備事業新築工事
図面名	空調設備（ダクト設備） 6階ホール機械室(1)平面詳細図
SCALE	1：50(A1),1：100(A3)　DATE　2011 － 4 － 28
設計担当者	平岡　雅祐
設計監理者	鈴木　康二　中川　桂　鈴木　誠介　杉谷　広臣
QA監理者	小沢　真吾
CD評価&QA監理者	武藤　敬明
一級建築士	241773 八木 佳
JOB	090536B
DWG	M －123


本図面は建物の維持管理のための参考資料です。建物の現状と図面が完全に一致していることを保証するものではありません。

6階ホール機械室(2)平面詳細図　　S=1/50

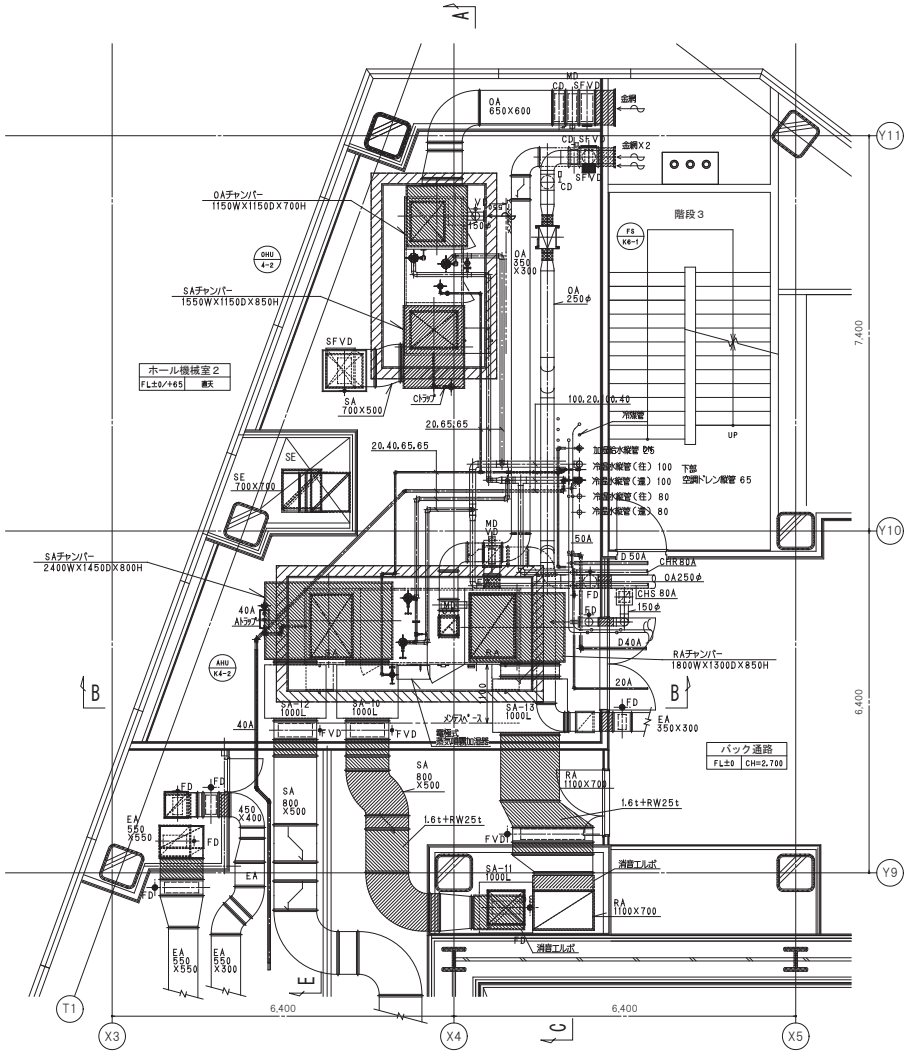

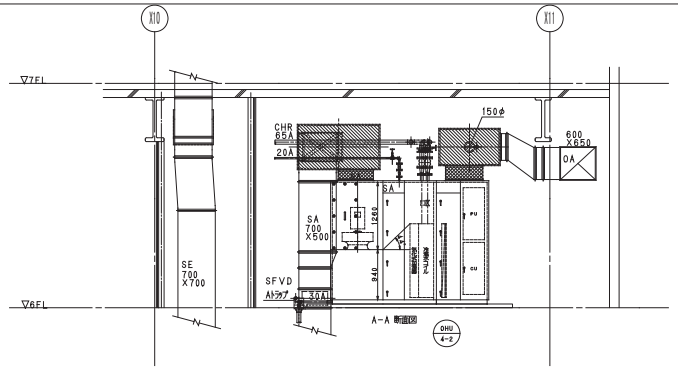

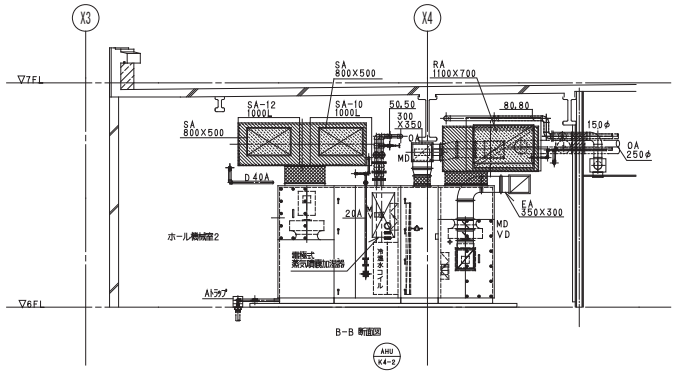

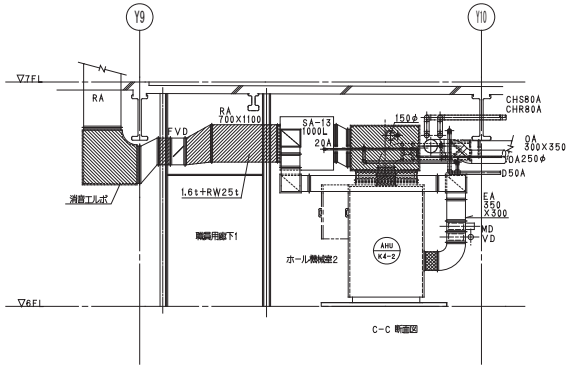

注記)
機械室内のダクトは消音器(含む)から機械室壁面貫通部までを鉛シート(1.0mm)巻回しとする。

鹿島・東畑設計共同企業体

鹿島建設株式会社一級建築士事務所
株式会社東畑建築事務所

設備　協力会社
会社名　新菱冷熱工業㈱ 横浜支店
担当者

竣工図　2013.02.28
工事監理 | 設計 | 施工

戸塚駅西口第1地区第二種市街地再開発事業に伴う
公益施設整備事業新築工事
空調設備(ダクト設備)
6階ホール機械室(2)平面詳細図


SCALE 1:50(A1),1:100(A3)　DATE 2011 — 4 — 28


設計責任者	設計担当者	QA担当者	CG作図者&QA担当者
平岡 雅裕	鈴木 康仁 / 中川 雄 / 杉谷 広昌	小沢 真吾	武藤 敬明

一級建築士 241775
八木 佳

JOB 090536B
DWG M —124

本図面は建物の維持管理のための参考資料です。建物の現状と図面が完全に一致していることを保証するものではありません。

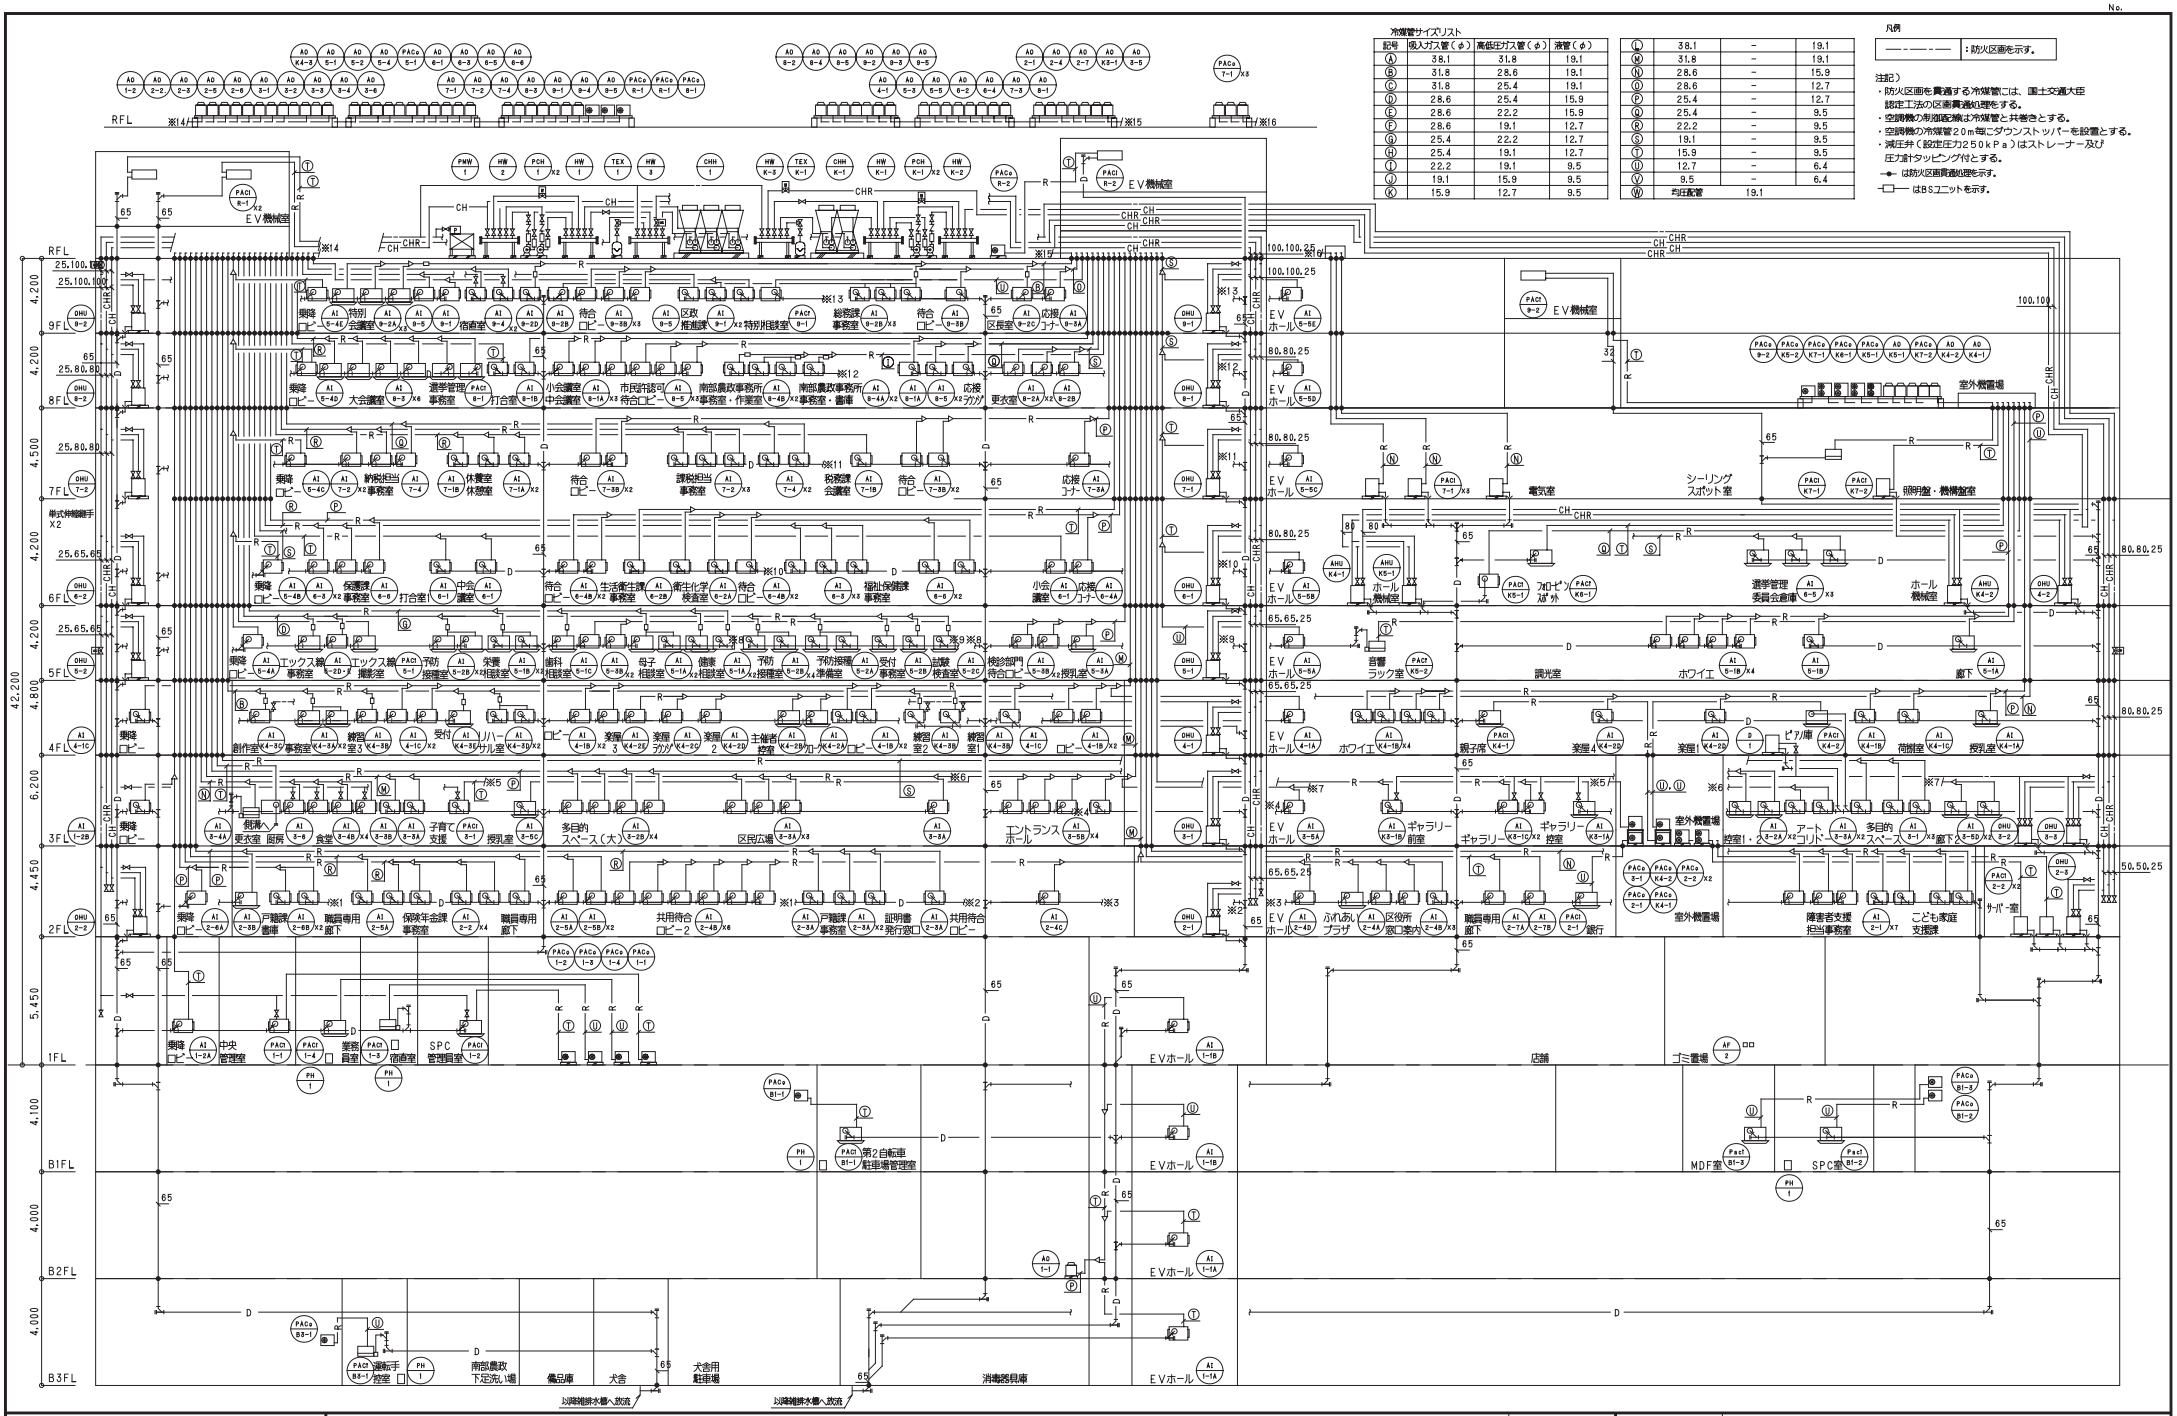
冷媒管サイズリスト
記号 吸入ガス管(φ) 高低圧ガス管(φ) 液管(φ)
Ⓐ 38.1 31.8 19.1
Ⓑ 31.8 28.6 19.1
Ⓒ 31.8 25.4 19.1
Ⓓ 28.6 25.4 15.9
Ⓔ 28.6 22.2 15.9
Ⓕ 28.6 19.1 12.7
Ⓖ 25.4 22.2 12.7
Ⓗ 25.4 19.1 12.7
Ⓘ 22.2 19.1 9.5
Ⓙ 19.1 15.9 9.5
Ⓚ 15.9 12.7 9.5
Ⓛ 38.1 - 19.1
Ⓜ 31.8 - 19.1
Ⓝ 28.6 - 15.9
Ⓞ 28.6 - 12.7
Ⓟ 25.4 - 12.7
Ⓠ 25.4 - 9.5
Ⓡ 22.2 - 9.5
Ⓢ 19.1 - 9.5
Ⓣ 15.9 - 9.5
Ⓤ 12.7 - 6.4
Ⓥ 9.5 - 6.4
Ⓦ 均圧配管 19.1
凡例
：防火区画を示す。
注記）
・防火区画を貫通する冷媒管には、国土交通大臣認定工法の区画貫通処理をする。
・空調機の冷温水配管と冷媒管と共巻きとする。
・空調機の冷媒管２０ｍ毎にダウンストッパーを設置とする。
・減圧弁（設定圧力２５０ｋＰａ）はストレーナー及び圧力計タッピング付とする。
は防火区画貫通処理を示す。
はBSユニットを示す。
RFL
9FL
8FL
7FL
6FL
5FL
4FL
3FL
2FL
1FL
B1FL
B2FL
B3FL
EV機械室
EVホール
電気室
ホール機械室
シーリングスポット室
照明盤・機器室
音響ラック室
調光室
ホワイエ
親子席
ギャラリー前室
ギャラリー
ピアノ庫
授乳室
廊下
ふれあいプラザ
区役所窓口案内
銀行
職員専用廊下
障害者支援担当事務室
こども家庭支援課
サーバー室
室外機置場
ゴミ置場
店舗
MDF室
SPC室
中央管理室
業務員室
宿直室
SPC管理員室
第2自転車駐車場管理室
運転手控室
南部農政下足洗い場
備品庫
犬舎
犬舎用駐車場
消毒器具庫
以降雑排水槽へ放流
戸塚駅西口第１地区第二種市街地再開発事業に伴う
公益施設整備事業新築工事
空調設備（配管設備）
系統図
SCALE 1:200(A1),1:400(A3) DATE 2011 — 4 — 28
JOB 090536B
DWG M —201
鹿島・東畑設計共同企業体
鹿島建設株式会社一級建築士事務所
株式会社東畑建築事務所
設備 協力会社
新菱冷熱工業㈱ 横浜支店
竣工図 2013. 02. 28
八木 佳
本図面は建物の維持管理のための参考資料です。建物の現状と図面が完全に一致していることを保証するものではありません。

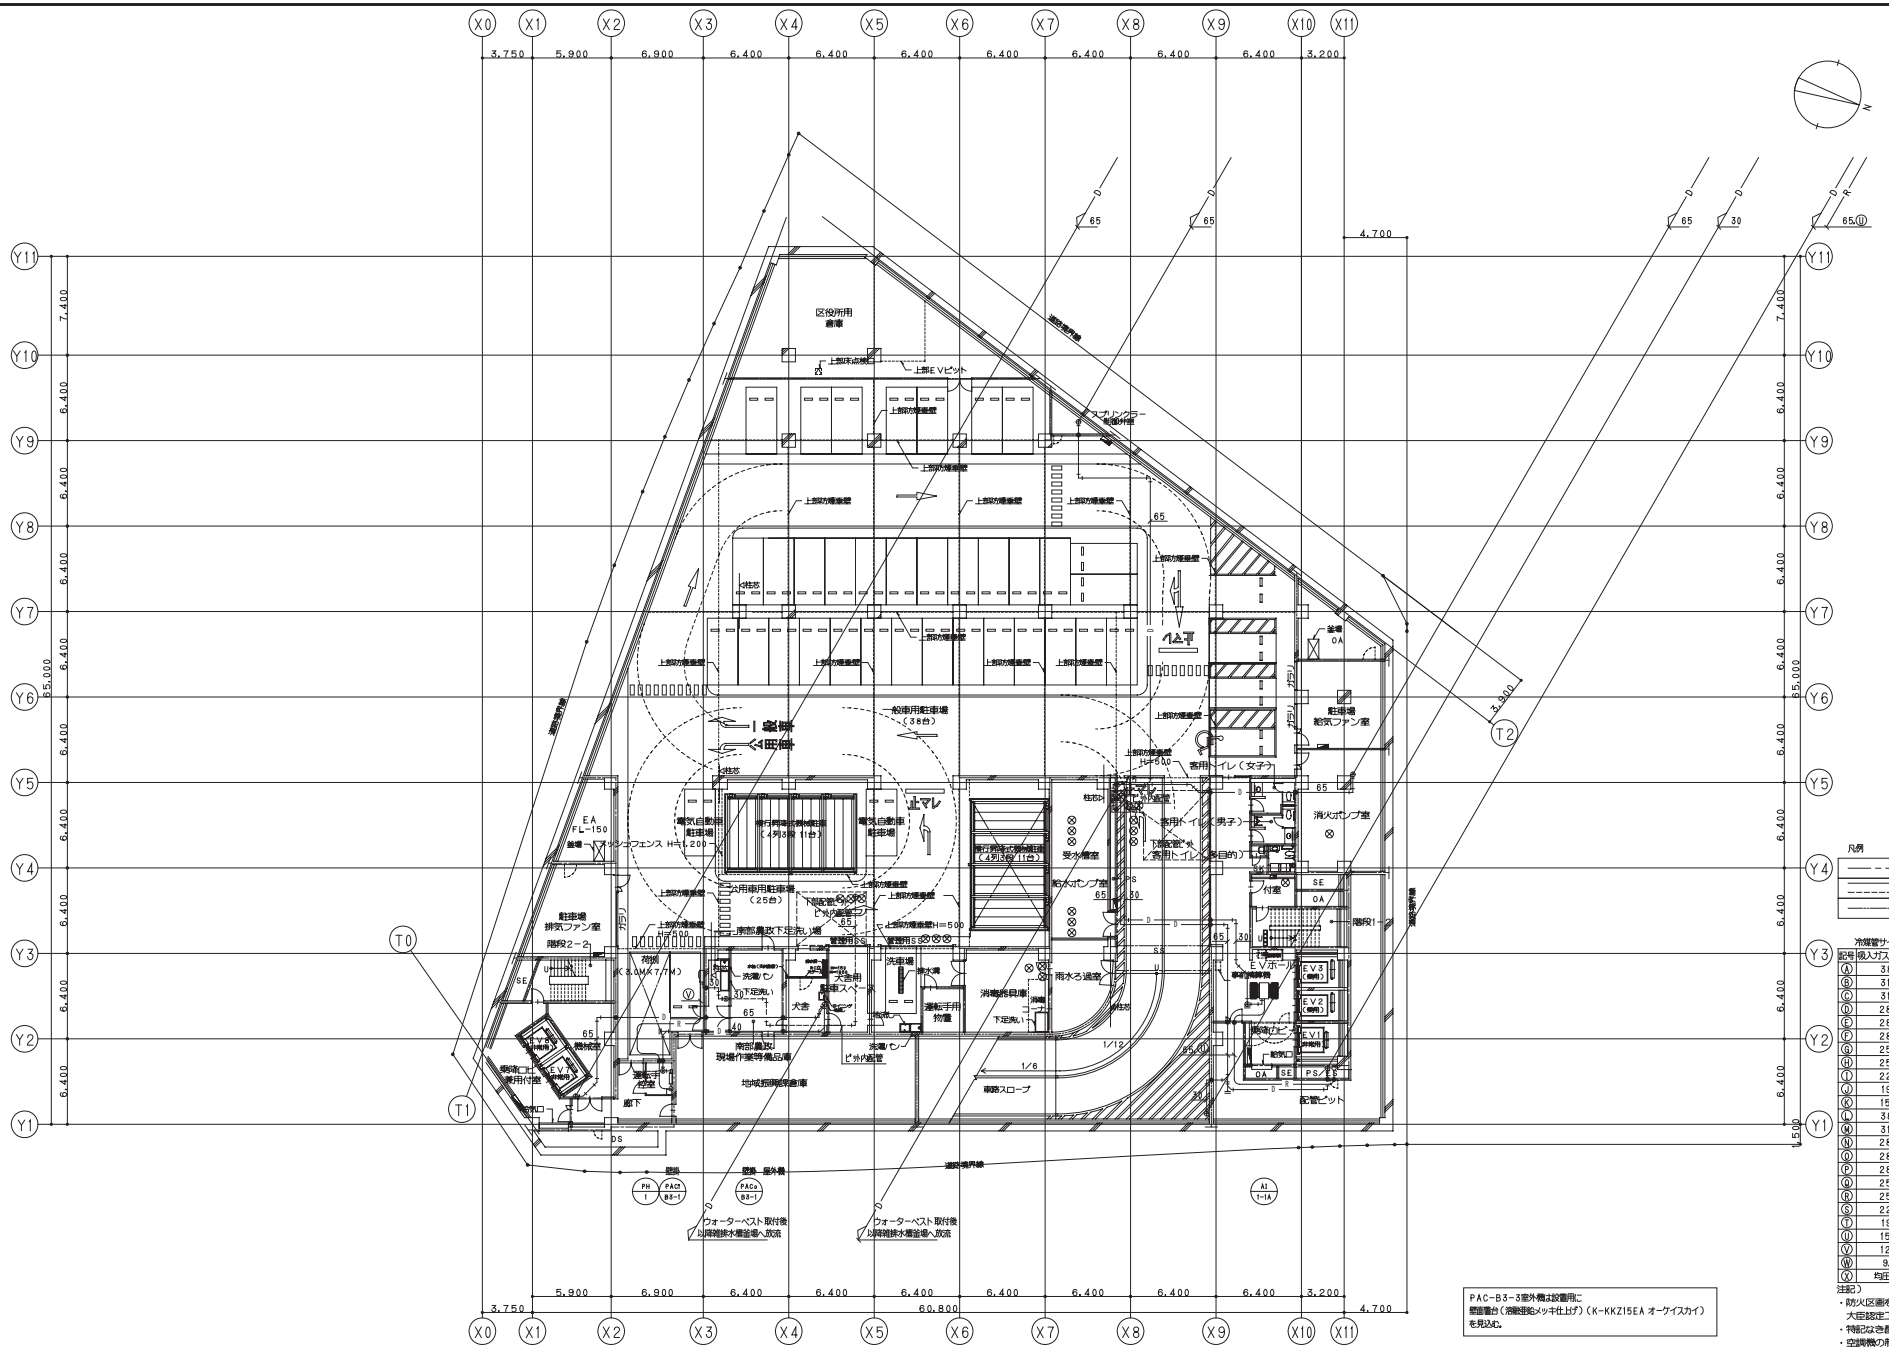

凡例

———	：防火区画を示す。
———	：防煙区画を示す。
———	：異種用途区画を示す。

冷媒管サイズリスト

記号	吸入ガス管（φ）	高低圧ガス管（φ）	液管（φ）
Ⓐ	38.1	31.8	19.1
Ⓑ	31.8	28.6	19.1
Ⓒ	31.8	25.4	19.1
Ⓓ	28.6	25.4	15.9
Ⓔ	28.6	22.2	15.9
Ⓕ	28.6	19.1	12.7
Ⓖ	25.4	22.2	12.7
Ⓗ	25.4	19.1	12.7
Ⓘ	22.2	19.1	9.5
Ⓙ	19.1	15.9	9.5
Ⓚ	15.9	12.7	9.5
Ⓛ	38.1	−	19.1
Ⓜ	31.8	−	19.1
Ⓝ	28.6	−	22.2
Ⓞ	28.6	−	15.9
Ⓟ	28.6	−	12.7
Ⓠ	25.4	−	12.7
Ⓡ	25.4	−	9.5
Ⓢ	22.2	−	9.5
Ⓣ	19.1	−	9.5
Ⓤ	15.9	−	9.5
Ⓥ	12.7	−	6.4
Ⓦ	9.5	−	6.4
Ⓧ	均圧配管	19.1	

注記）
・防火区画を貫通する冷媒管には、国土交通大臣認定工法の区画貫通処理をする。
・特記なき配管は、天井配管とする。
・空調機の制御配線は冷媒管と共巻きとする。
—●— は防火区画貫通処理を示す。
—□— はBSユニットを示す。

鹿島・東畑設計共同企業体

鹿島建設株式会社一級建築士事務所
株式会社東畑建築事務所

設備 協力会社
会社名 新菱冷熱工業㈱ 横浜支店
担当者

竣工図 2013. 02. 28
工事監理 設計 施工

戸塚駅西口第1地区第二種市街地再開発事業に伴う
公益施設整備事業新築工事
空調設備（配管設備）
地下3階平面図


SCALE 1：200(A1),1：400(A3) DATE 2011 − 4 − 28

設計責任者	設計担当者			QA担当者	CG作図者	QA担当者
平岡 雅哉	鈴木	藤井	中川 桂 杉谷 広臣	小沢 真吾	武藤 敬明	

一級建築士 241775 八木 佳

JOB 090536B
DWG M −202

本図面は建物の維持管理のための参考資料です。建物の現状と図面が完全に一致していることを保証するものではありません。

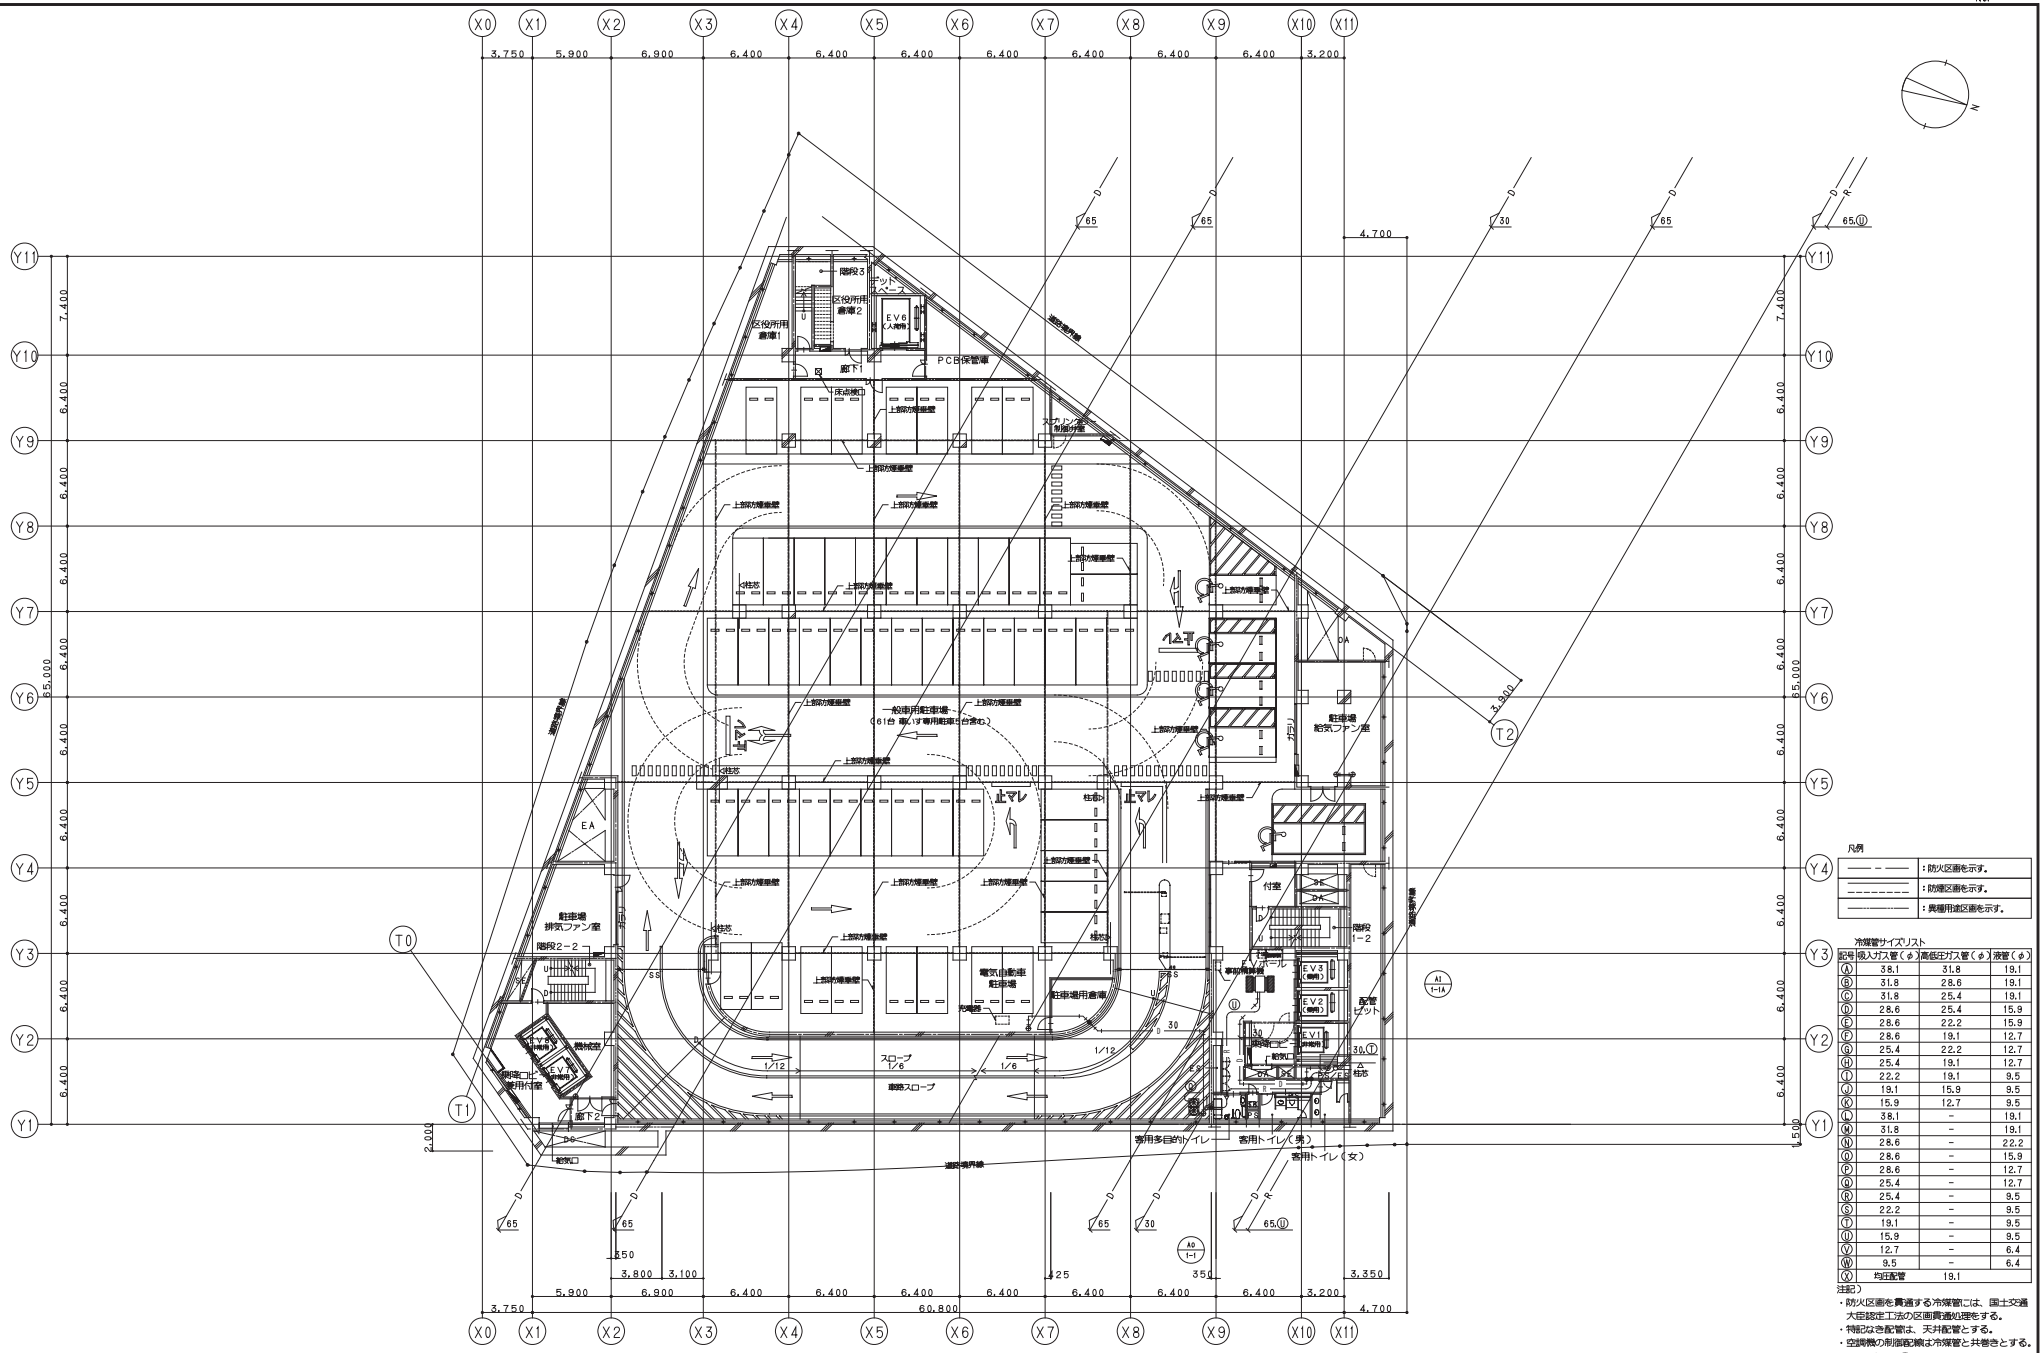

凡例

―― ― ――	：防火区画を示す。
―― ― ――	：防煙区画を示す。
―― ― ――	：異種用途区画を示す。

冷媒管サイズリスト

記号	吸入ガス管（φ）	高低圧ガス管（φ）	液管（φ）
Ⓐ	38.1	31.8	19.1
Ⓑ	31.8	28.6	19.1
Ⓒ	31.8	25.4	19.1
Ⓓ	28.6	25.4	15.9
Ⓔ	28.6	22.2	15.9
Ⓕ	28.6	19.1	12.7
Ⓖ	25.4	22.2	12.7
Ⓗ	25.4	19.1	12.7
Ⓘ	22.2	19.1	9.5
Ⓙ	19.1	15.9	9.5
Ⓚ	15.9	12.7	9.5
Ⓛ	38.1	－	19.1
Ⓜ	31.8	－	19.1
Ⓝ	28.6	－	22.2
Ⓞ	28.6	－	15.9
Ⓟ	28.6	－	12.7
Ⓠ	25.4	－	12.7
Ⓡ	25.4	－	9.5
Ⓢ	22.2	－	9.5
Ⓣ	19.1	－	9.5
Ⓤ	15.9	－	9.5
Ⓥ	12.7	－	6.4
Ⓦ	9.5	－	6.4
Ⓧ	均圧配管	19.1	

注記）
・防火区画を貫通する冷媒管には、国土交通大臣認定工法の区画貫通処理をする。
・特記なき配管は、天井配管とする。
・空調機の制御配線は冷媒管と共巻きとする。
―●― は防火区画貫通処理を示す。
―□― はBSユニットを示す。

鹿島・東畑設計共同企業体

鹿島建設株式会社一級建築士事務所
株式会社東畑建築事務所

設備 協力会社
会社名 新菱冷熱工業㈱ 横浜支店
担当者

竣工図 2013. 02. 28
工事監理 設計 施工

戸塚駅西口第1地区第二種市街地再開発事業に伴う
公益施設整備事業新築工事
空調設備（配管設備）
地下2階平面図

SCALE 1：200(A1),1:400(A3) DATE 2011 － 4 － 28


設計責任者	設計担当者	QA担当者	CG作図者&QA担当者
平岡 雅秋	鈴木 康介 / 中川 桂 / 杉谷 広臣	小沢 真吉	武藤 敬明

一級建築士 241775 八木 佳

JOB 090536B

DWG M －203

本図面は建物の維持管理のための参考資料です。建物の現状と図面が完全に一致していることを保証するものではありません。

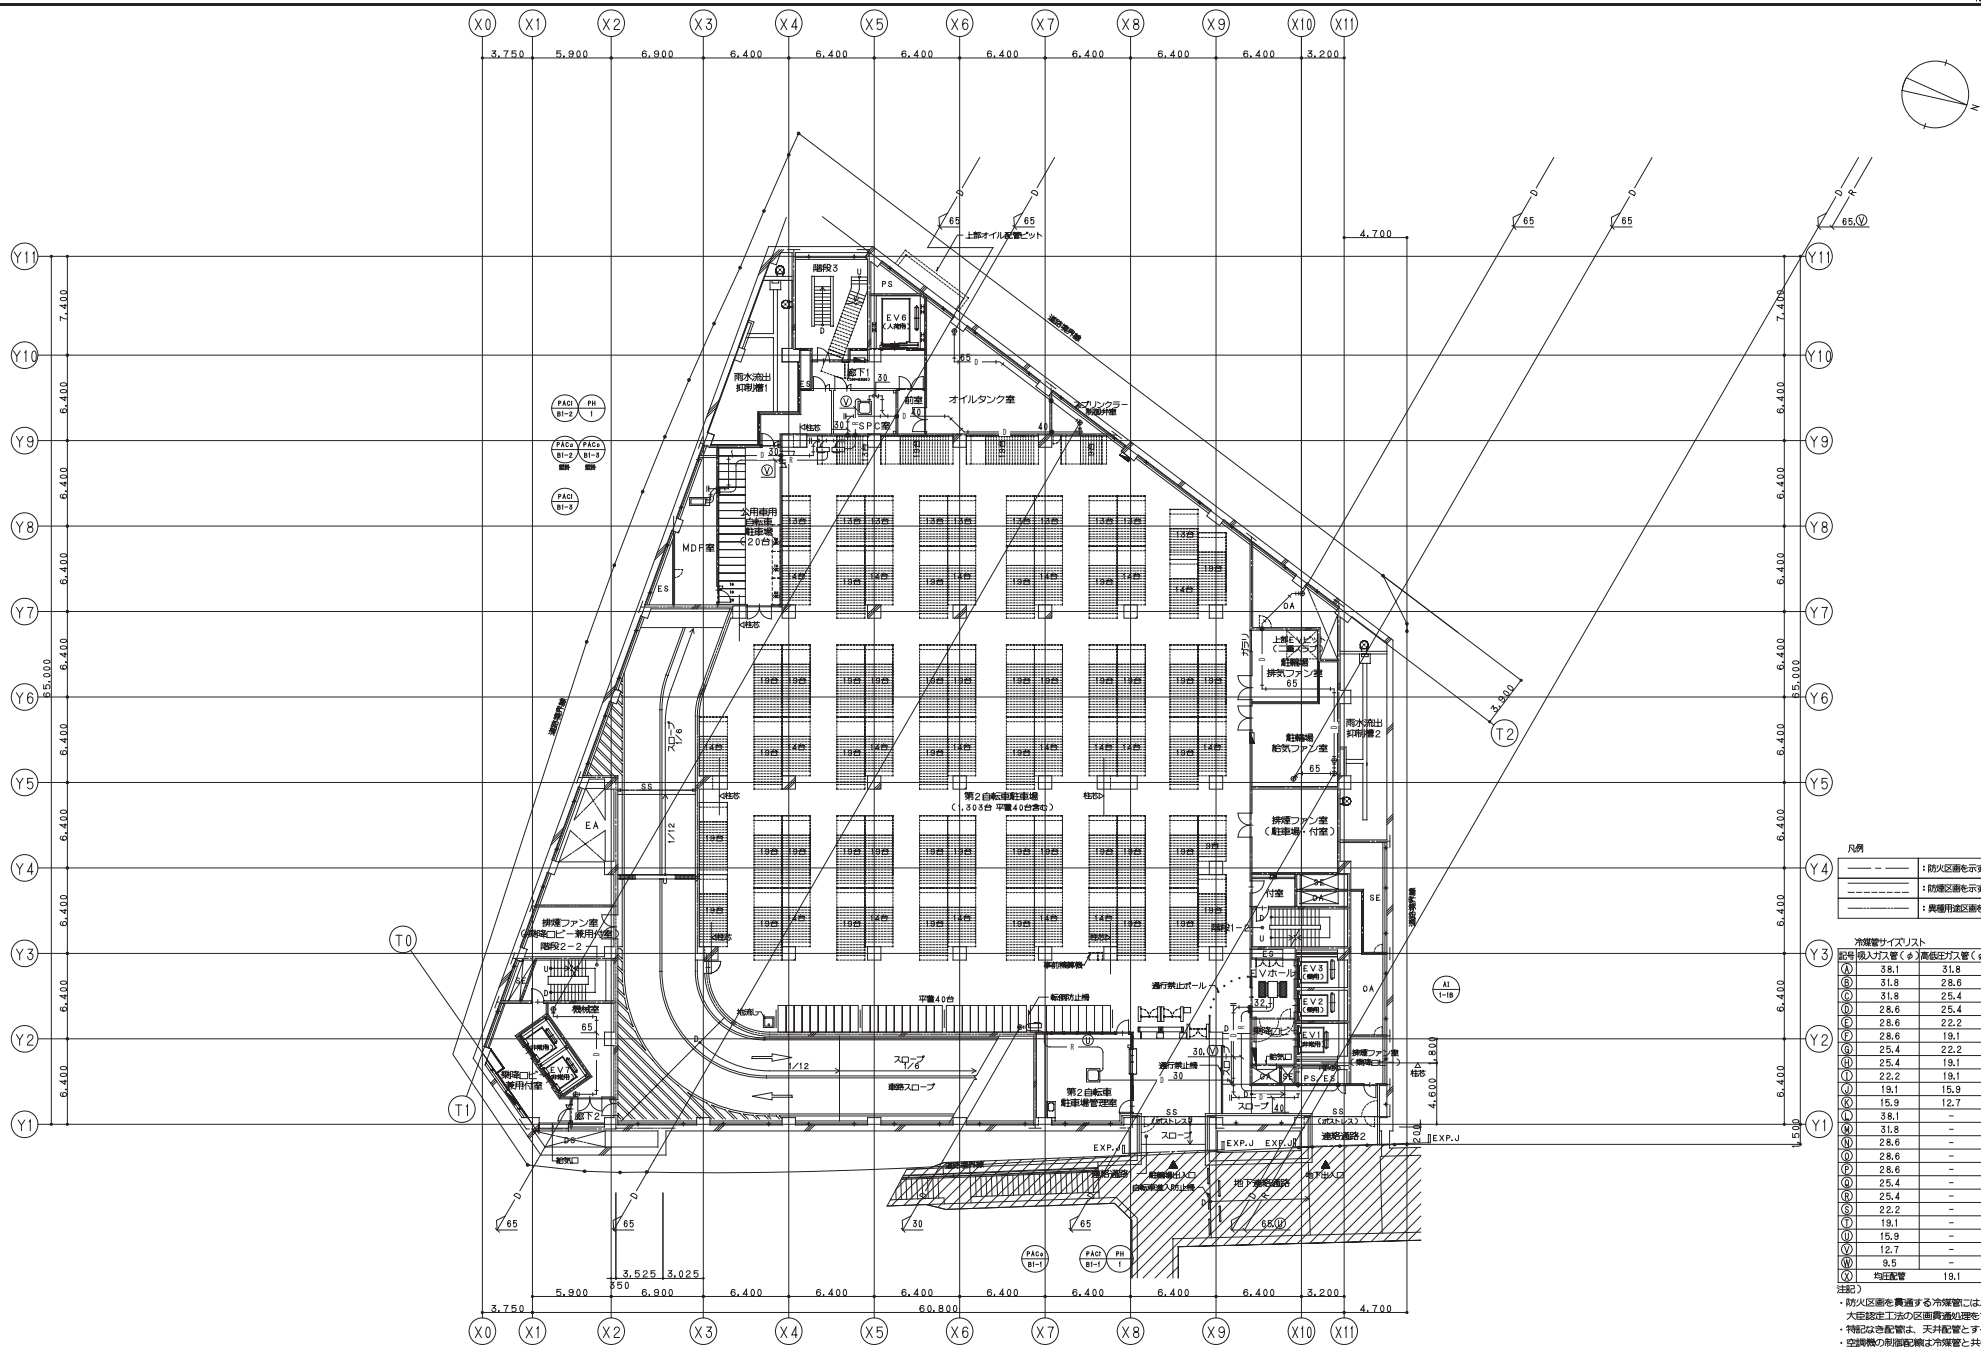

地下1階平面図

凡例

——— – ———	：防火区画を示す。
——— ———	：防煙区画を示す。
——— ———	：異種用途区画を示す。

冷媒管サイズリスト

Ⓐ	38.1	31.8	19.1
Ⓑ	31.8	28.6	19.1
Ⓒ	31.8	25.4	19.1
Ⓓ	28.6	25.4	15.9
Ⓔ	28.6	22.2	15.9
Ⓕ	28.6	19.1	12.7
Ⓖ	25.4	22.2	12.7
Ⓗ	25.4	19.1	12.7
Ⓘ	22.2	19.1	9.5
Ⓙ	19.1	15.9	9.5
Ⓚ	15.9	12.7	9.5
Ⓛ	38.1	－	19.1
Ⓜ	31.8	－	19.1
Ⓝ	28.6	－	22.2
Ⓞ	28.6	－	15.9
Ⓟ	28.6	－	12.7
Ⓠ	25.4	－	12.7
Ⓡ	25.4	－	9.5
Ⓢ	22.2	－	9.5
Ⓣ	19.1	－	9.5
Ⓤ	15.9	－	9.5
Ⓥ	12.7	－	6.4
Ⓦ	9.5	－	6.4
Ⓧ	均圧配管	19.1	


注記）
・防火区画を貫通する冷媒管には、国土交通大臣認定工法の区画貫通処理をする。
・特記なき配管は、天井配管とする。
・空調機の制御配線は冷媒管と共巻きとする。
—●— は防火区画貫通処理を示す。
—□— はBSユニットを示す。

鹿島・東畑設計共同企業体

鹿島建設株式会社一級建築士事務所
株式会社東畑建築事務所

設備 協力会社	竣工図 2013.02.28	戸塚駅西口第1地区第二種市街地再開発事業に伴う公益施設整備事業新築工事	JOB 090536B
会社名 新菱冷熱工業㈱ 横浜支店	工事監理 設計 施工	空調設備（配管設備）	
担当者		地下1階平面図	DWG M －204
		SCALE 1：200(A1),1：400(A3) DATE 2011 － 4 － 28	
		設計責任者 平岡 雅裕 / 設計担当者 鈴木 誠介 / QA担当者 小沢 真吉 / CG作図者 武藤 敬明	一級建築士 241778 八木 佳

本図面は建物の維持管理のための参考資料です。建物の現状と図面が完全に一致していることを保証するものではありません。

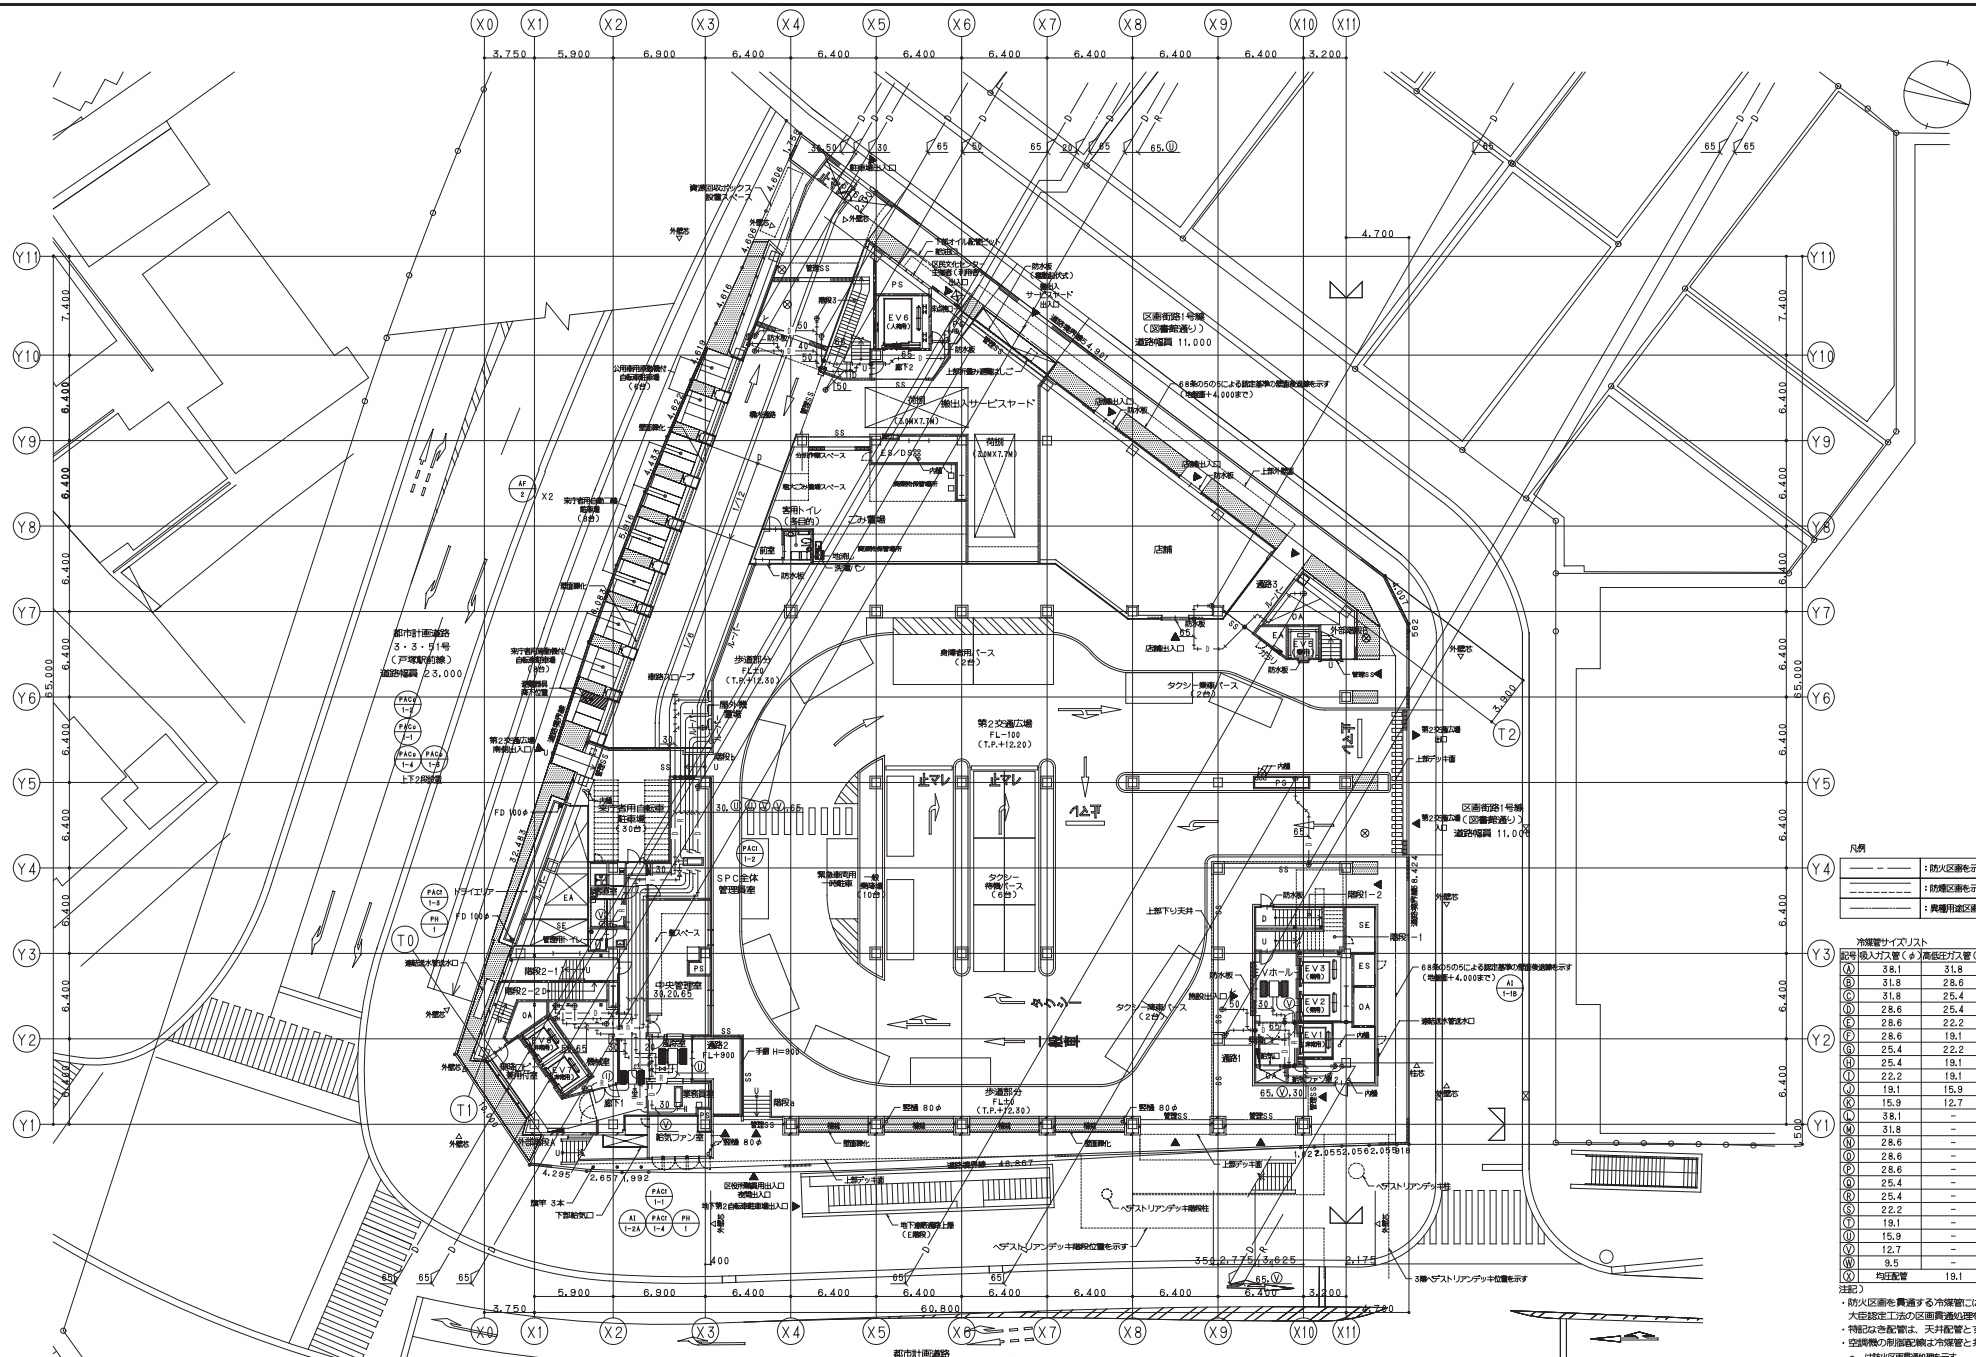

鹿島・東畑設計共同企業体

鹿島建設株式会社社一級建築士事務所
株式会社東畑建築事務所

設備 協力会社
会社名 新菱冷熱工業㈱ 横浜支店
担当者

竣工図 2013. 02. 28
設備監理 設計 工事

戸塚駅西口第1地区第二種市街地再開発事業に伴う
公益施設整備事業新築工事
空調設備（配管設備）
1階平面図


SCALE 1：200(A1),1:400(A3) DATE 2011 — 4 — 28

設計責任者 平岡 雅規
設計担当者 鈴木 龍介 杉谷 広司
QA担当者 小沢 真吾
CG作図者&A担当者 武藤 敬明

一級建築士 241775
八木 佳

JOB 090536B
DWG M －205

本図面は建物の維持管理のための参考資料です。建物の現状と図面が完全に一致していることを保証するものではありません。

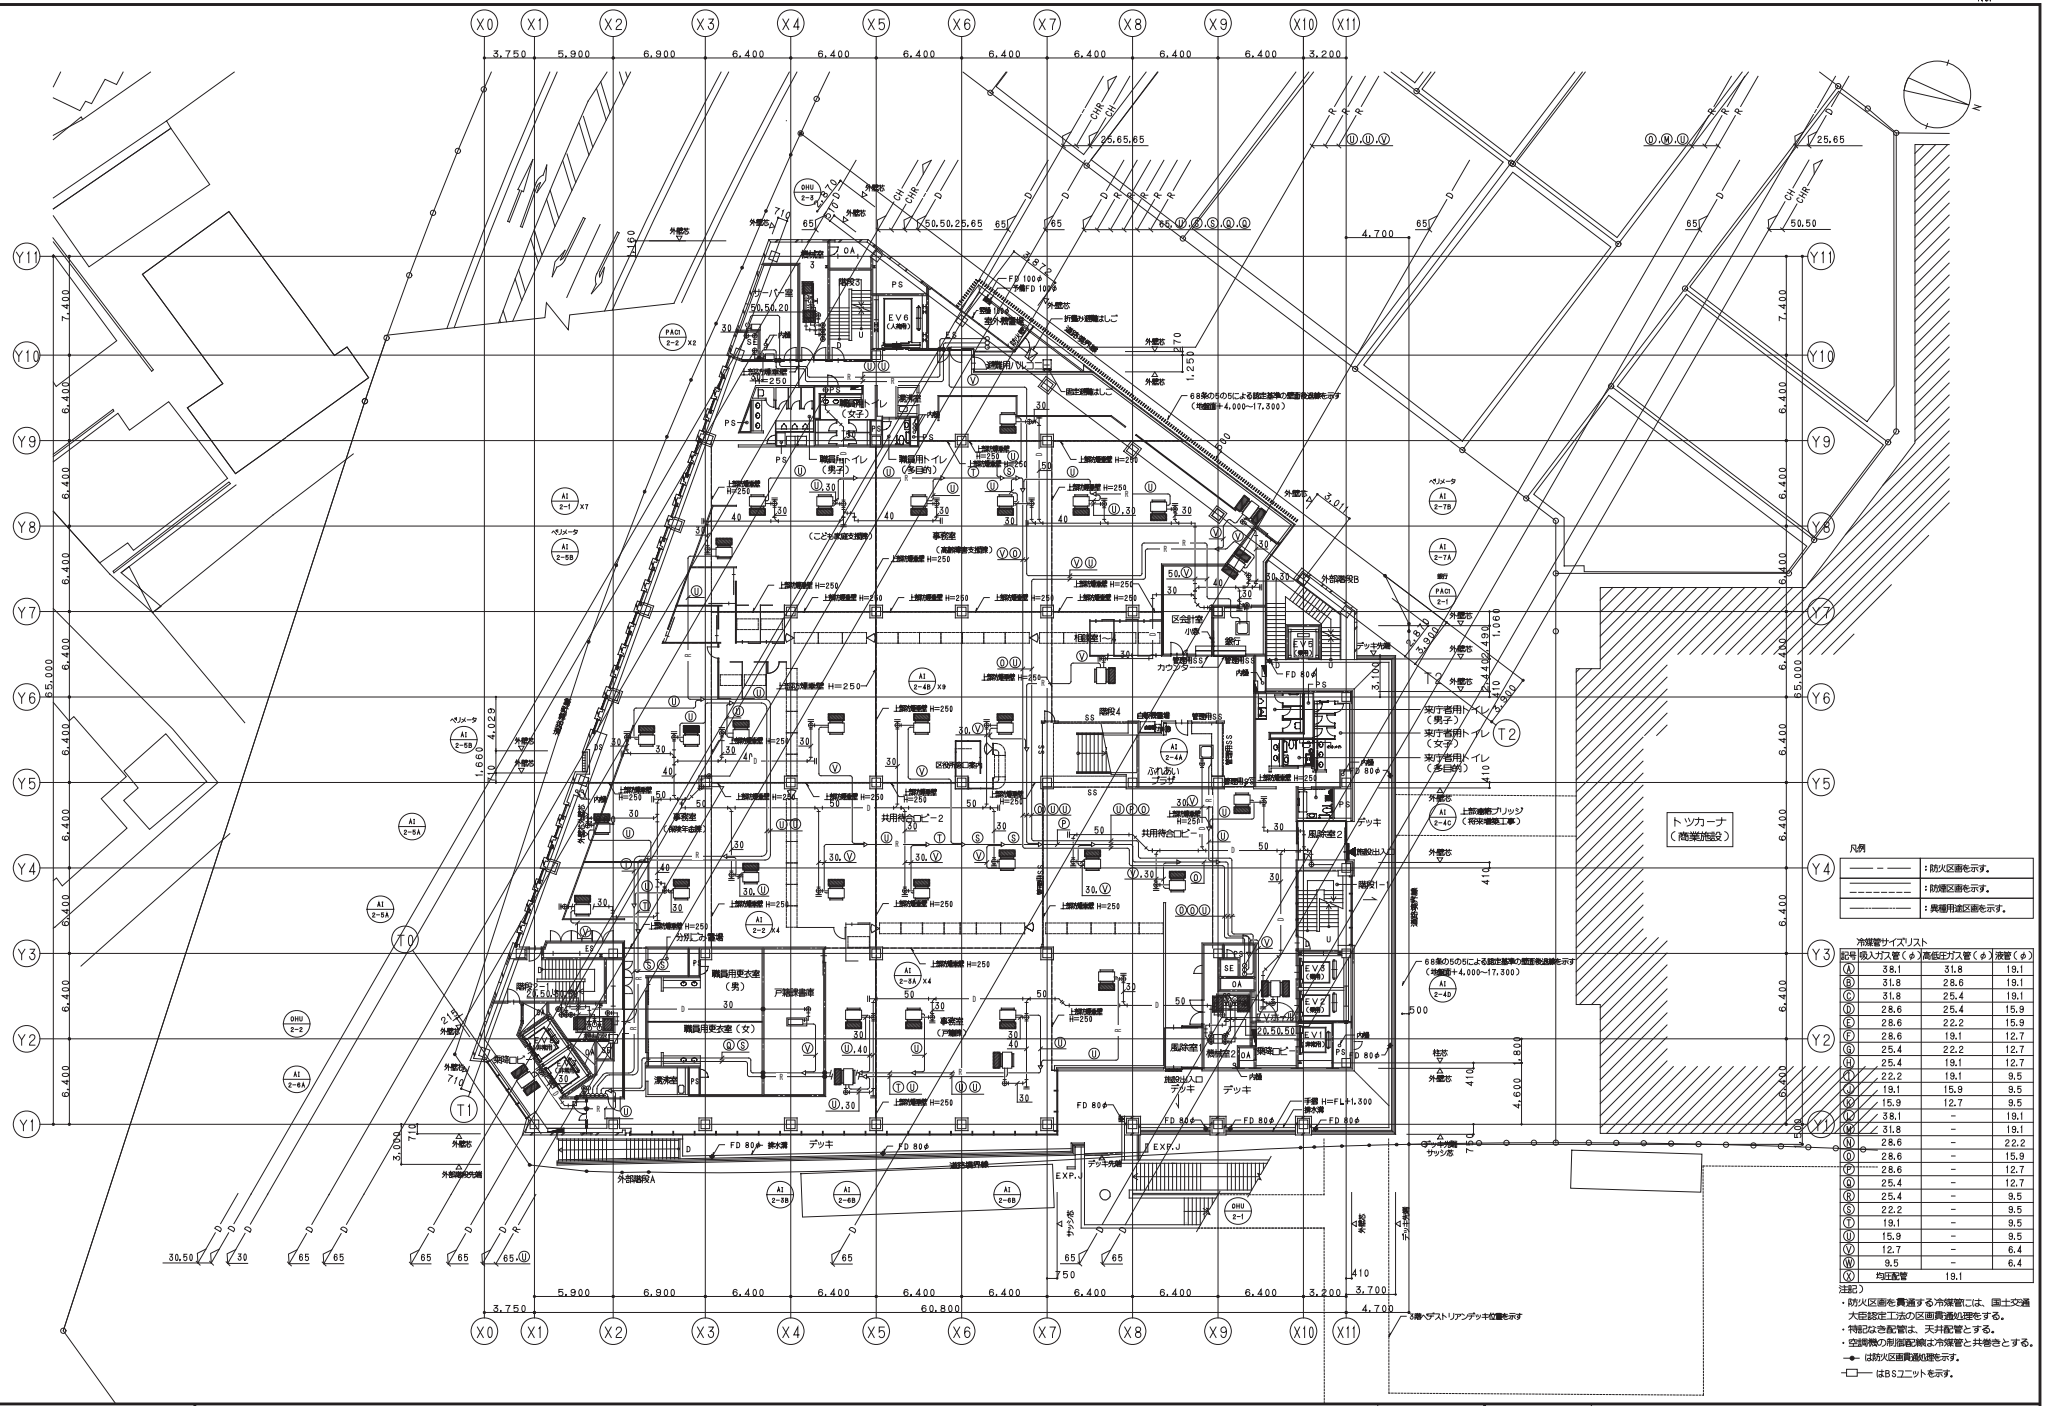

鹿島・東畑設計共同企業体

鹿島建設株式会社一級建築士事務所
株式会社東畑建築事務所

設備 協力会社
会社名 新菱冷熱工業㈱ 横浜支店
担当者

竣工図 2013. 02. 28
工事監理 設計 施工


戸塚駅西口第1地区第二種市街地再開発事業に伴う
公益施設整備事業新築工事
空調設備（配管設備）
2階平面図

SCALE 1：200(A1),1:400(A3) DATE 2011 — 4 — 28

設計責任者 平岡 雅規
設計担当者 鈴木 賢二 中川 桂 鈴木 誠介 杉谷 広昌
QA担当者 小沢 真吉
CG作図者&AE担当者 武藤 敬明
一級建築士 241775 八木 佳

JOB 090536B
DWG M —206

本図面は建物の維持管理のための参考資料です。建物の現状と図面が完全に一致していることを保証するものではありません。

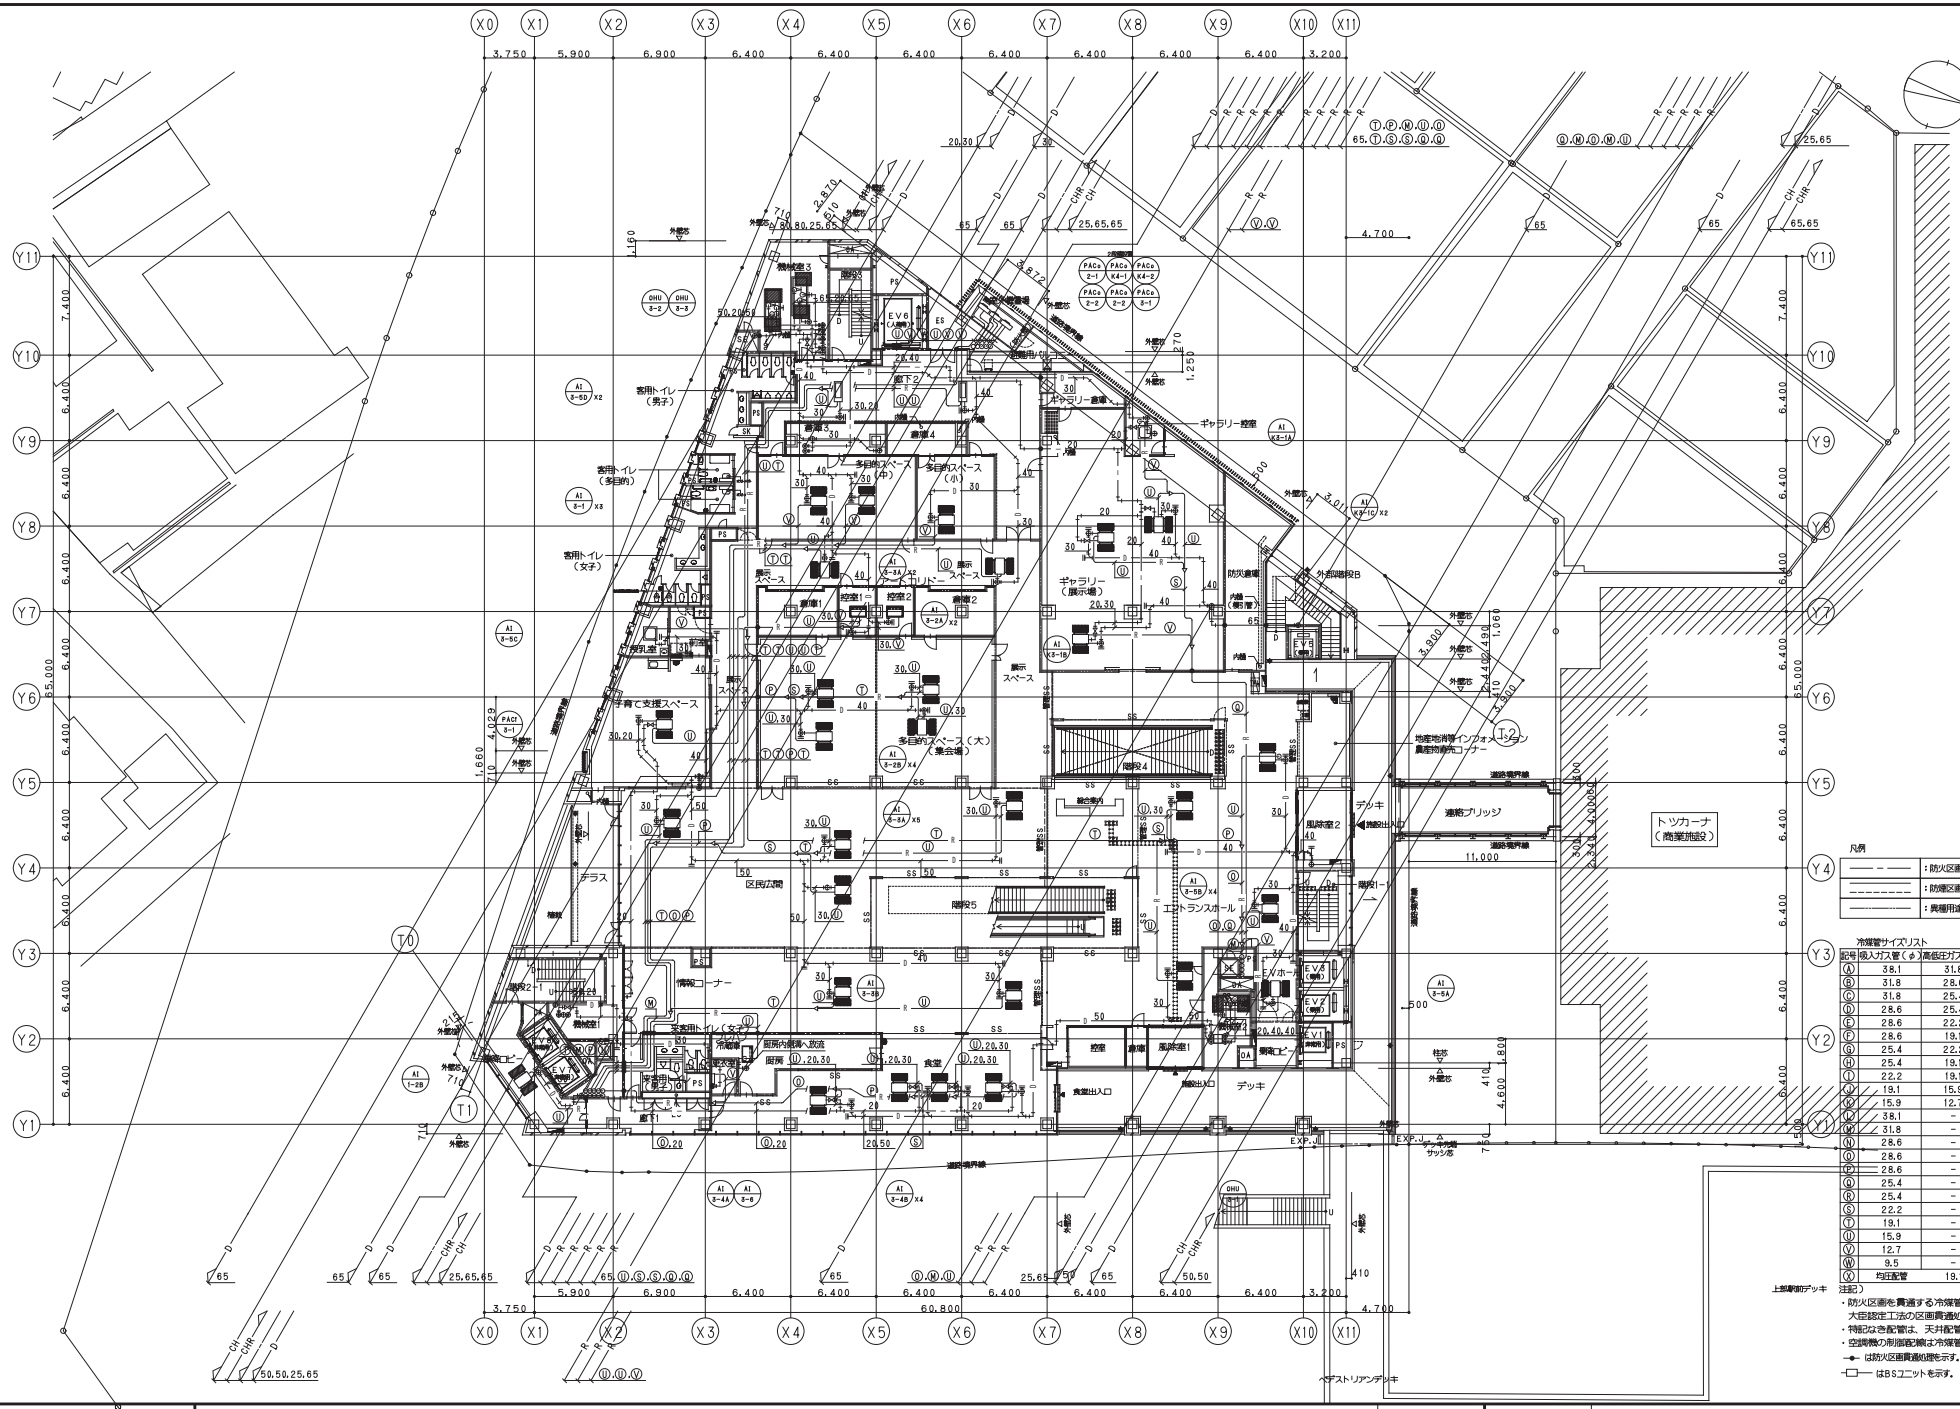

鹿島・東畑設計共同企業体

鹿島建設株式会社一級建築士事務所
株式会社東畑建築事務所

設備 協力会社
会社名 新菱冷熱工業㈱ 横浜支店
担当者

竣工図 2013. 02. 28
工事監理 設計 施工

戸塚駅西口第1地区第二種市街地再開発事業に伴う
公益施設整備事業新築工事
空調設備（配管設備）
3階平面図


SCALE 1：200(A1),1:400(A3) DATE 2011 — 4 — 28

設計責任者 平岡 雅裕
設計担当者 鈴木 誠介 杉谷 広臣 中川 隆
QA担当者 小沢 真吾
CG作図者&入稿者 武藤 敬明

一級建築士 241775 八木 佳

JOB 090536B
DWG M —207

本図面は建物の維持管理のための参考資料です。建物の現状と図面が完全に一致していることを保証するものではありません。

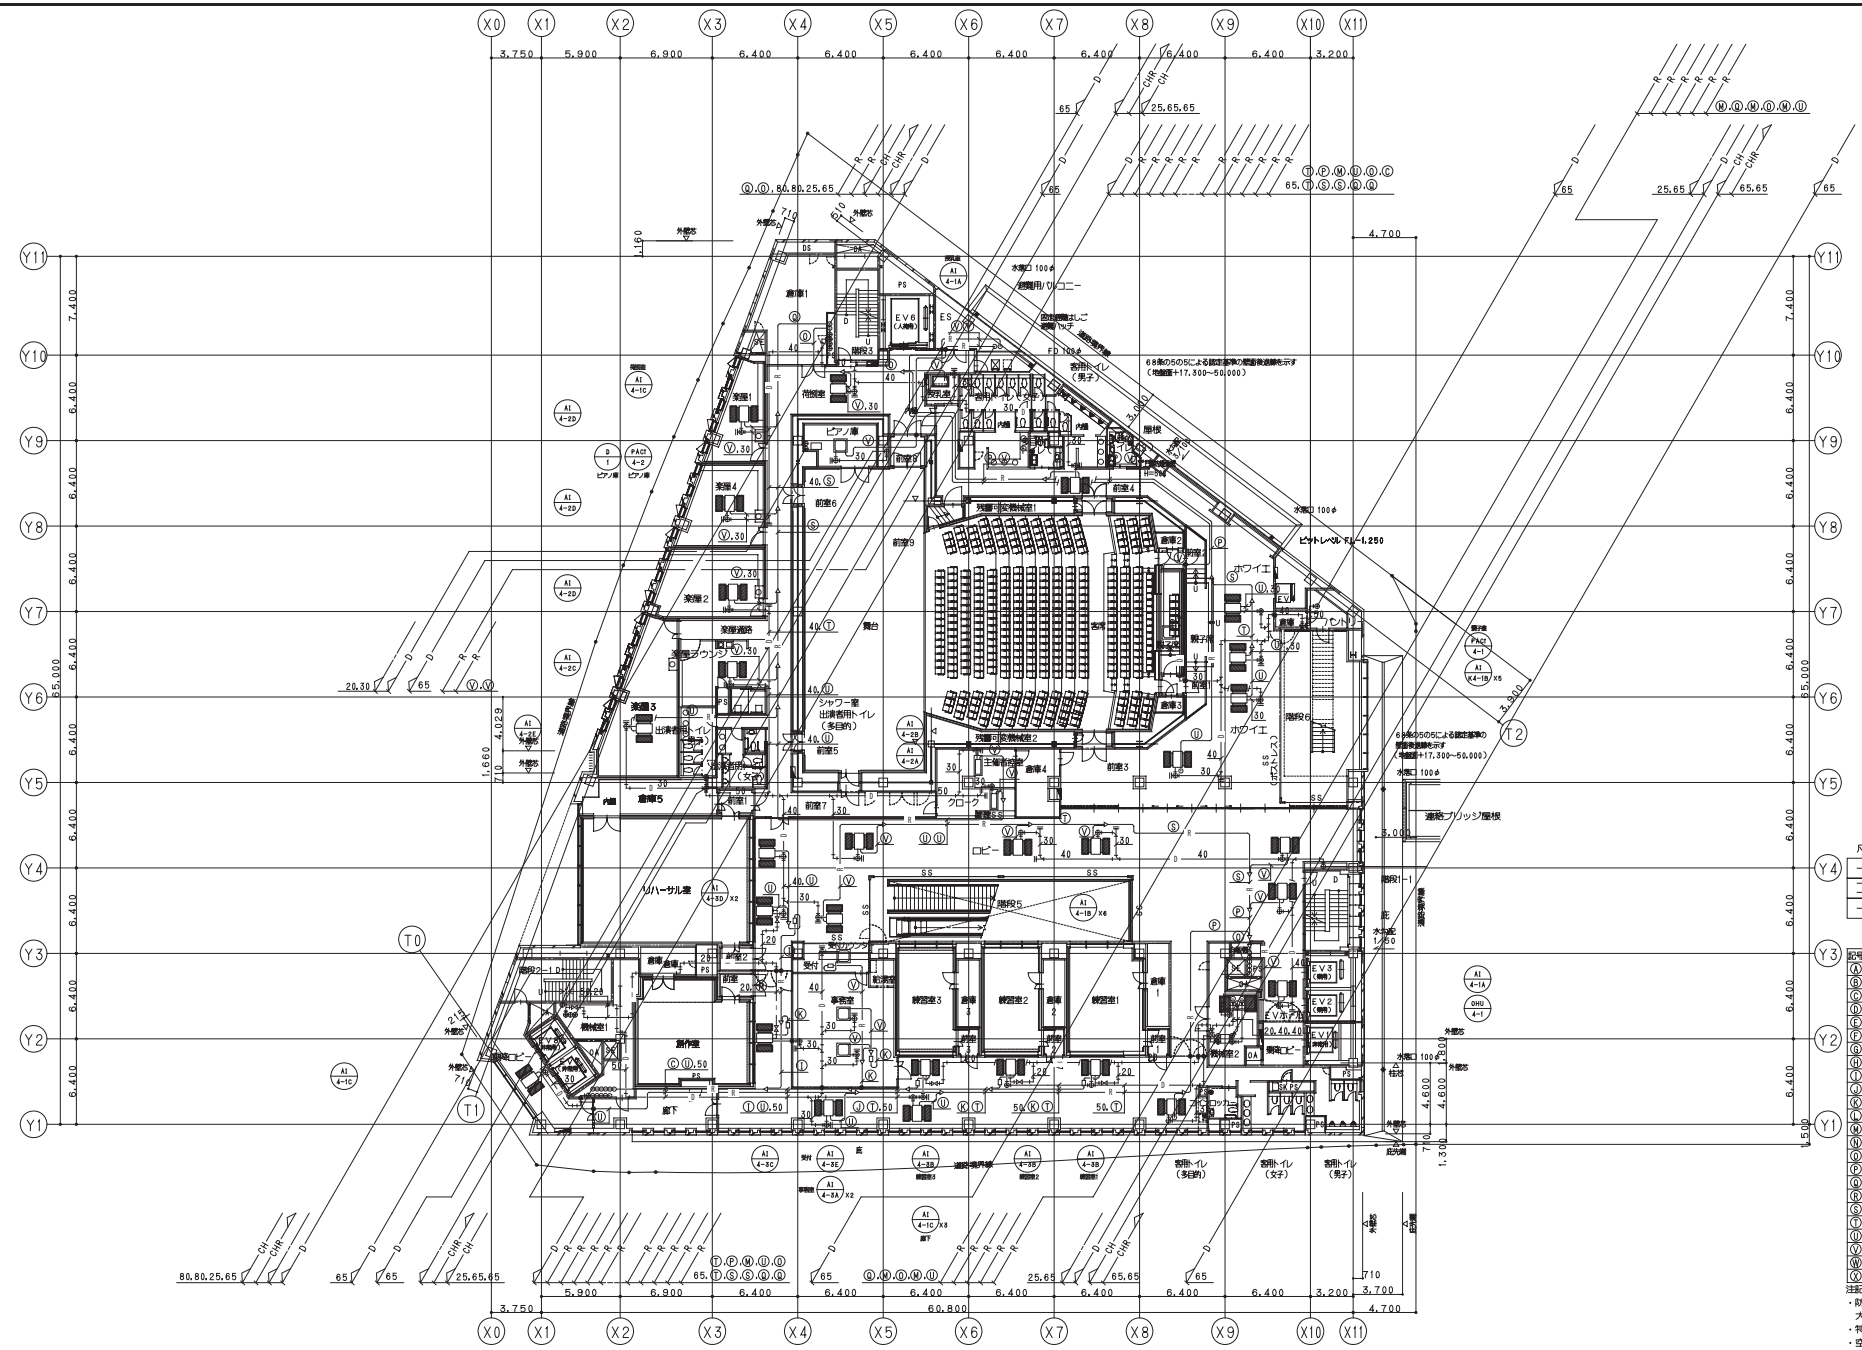

凡例

———	：防火区画を示す。
———	：防煙区画を示す。
———	：異種用途区画を示す。

冷媒管サイズリスト

記号	吸入ガス管（φ）	高低圧ガス管（φ）	液管（φ）
Ⓐ	38.1	31.8	19.1
Ⓑ	31.8	28.6	19.1
Ⓒ	31.8	25.4	19.1
Ⓓ	28.6	25.4	15.9
Ⓔ	28.6	22.2	15.9
Ⓕ	28.6	19.1	12.7
Ⓖ	25.4	22.2	12.7
Ⓗ	25.4	19.1	12.7
Ⓘ	22.2	19.1	9.5
Ⓙ	19.1	15.9	9.5
Ⓚ	15.9	12.7	9.5
Ⓛ	38.1	－	19.1
Ⓜ	31.8	－	19.1
Ⓝ	28.6	－	22.2
Ⓞ	28.6	－	15.9
Ⓟ	28.6	－	12.7
Ⓠ	25.4	－	12.7
Ⓡ	25.4	－	9.5
Ⓢ	22.2	－	9.5
Ⓣ	19.1	－	9.5
Ⓤ	15.9	－	9.5
Ⓥ	12.7	－	6.4
Ⓦ	9.5	－	6.4
Ⓧ	均圧配管	19.1	

注記）
・防火区画を貫通する冷媒管には、国土交通大臣認定工法の区画貫通処理をする。
・特記なき配管は、天井配管とする。
・空調機の制御配線は冷媒管と共巻きとする。
—●— は防火区画貫通処理を示す。
—□— はBSユニットを示す。

鹿島・東畑設計共同企業体

鹿島建設株式会社一級建築士事務所
株式会社東畑建築事務所

設備　協力会社
会社名　新菱冷熱工業㈱ 横浜支店
担当者

竣工図　2013. 02. 28
工事監理　設計　施工

戸塚駅西口第1地区第二種市街地再開発事業に伴う
公益施設整備事業新築工事
空調設備（配管設備）
4階平面図

SCALE 1：200(A1),1:400(A3)　DATE 2011 — 4 — 28


設計責任者	設計担当者	QA担当者	CG作図者&入稿担当者
平岡 雅秋	鈴木 康仁 / 中川 雄 / 杉谷 広昌	小沢 真吾	武藤 敬明

一級建築士 241775
八木 佳

JOB 090536B
DWG M —208

No.

本図面は建物の維持管理のための参考資料です。建物の現状と図面が完全に一致していることを保証するものではありません。

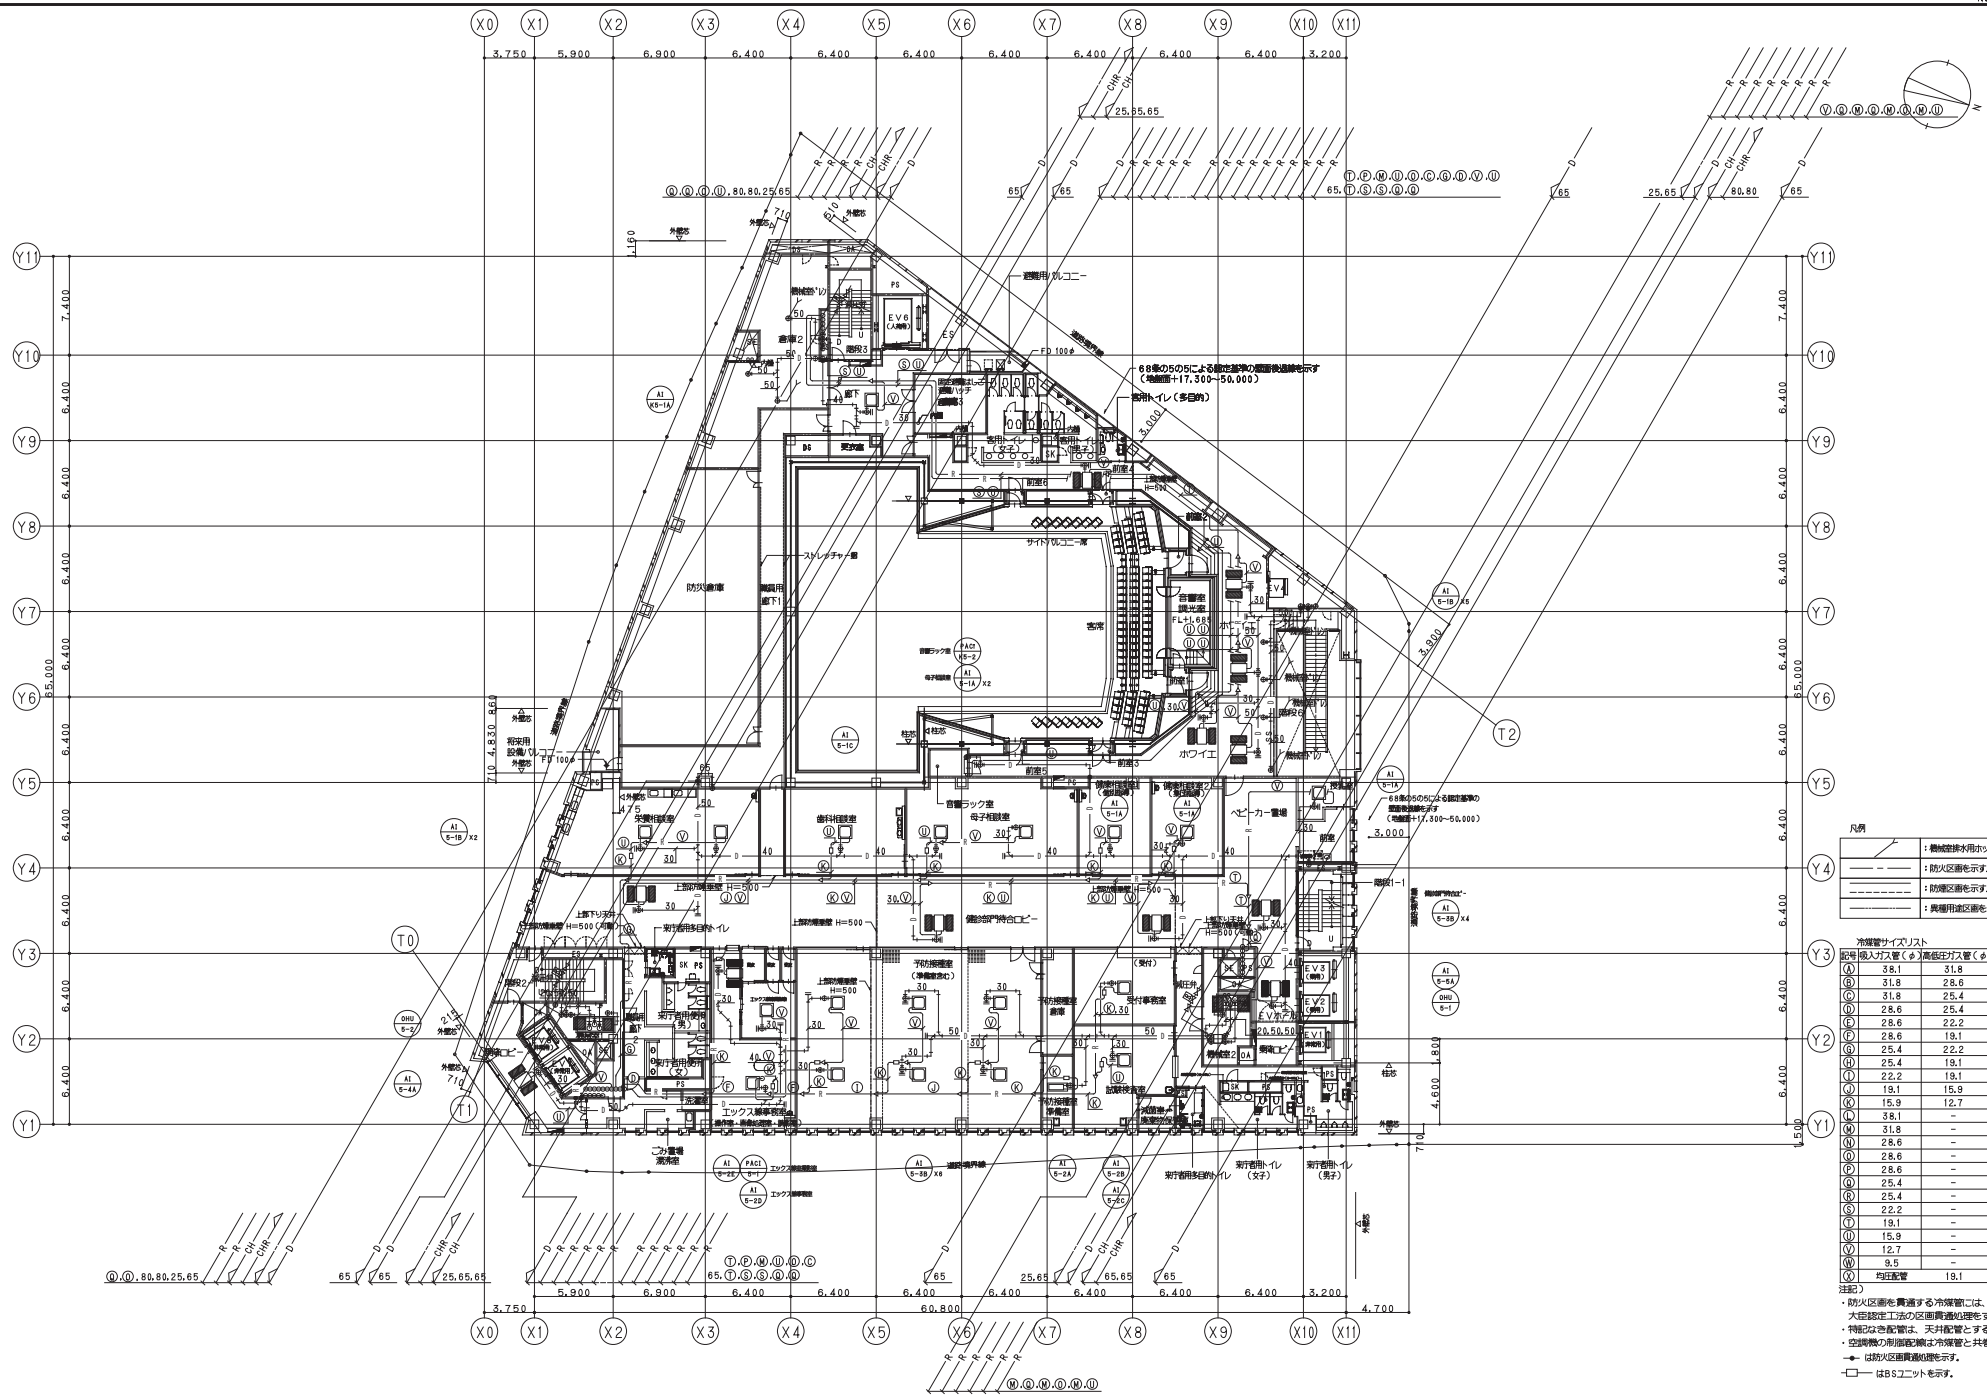

鹿島・東畑設計共同企業体

鹿島建設株式会社一級建築士事務所
株式会社東畑建築事務所

設備 協力会社
会社名 新菱冷熱工業㈱ 横浜支店
担当者

竣工図 2013. 02. 28
工事監理 設計 施工

戸塚駅西口第1地区第二種市街地再開発事業に伴う
公益施設整備事業新築工事
空調設備（配管設備）
5階平面図


SCALE 1：200(A1),1:400(A3) DATE 2011 — 4 — 28

設計責任者	設計担当者			QA担当者	CG作図者&A.E担当者
平岡 雅秋	鈴木	藤井	杉谷	小沢 真吾	武藤 敬明

一級建築士 241775
八木 佳

JOB 090536B
DWG M —209

本図面は建物の維持管理のための参考資料です。建物の現状と図面が完全に一致していることを保証するものではありません。

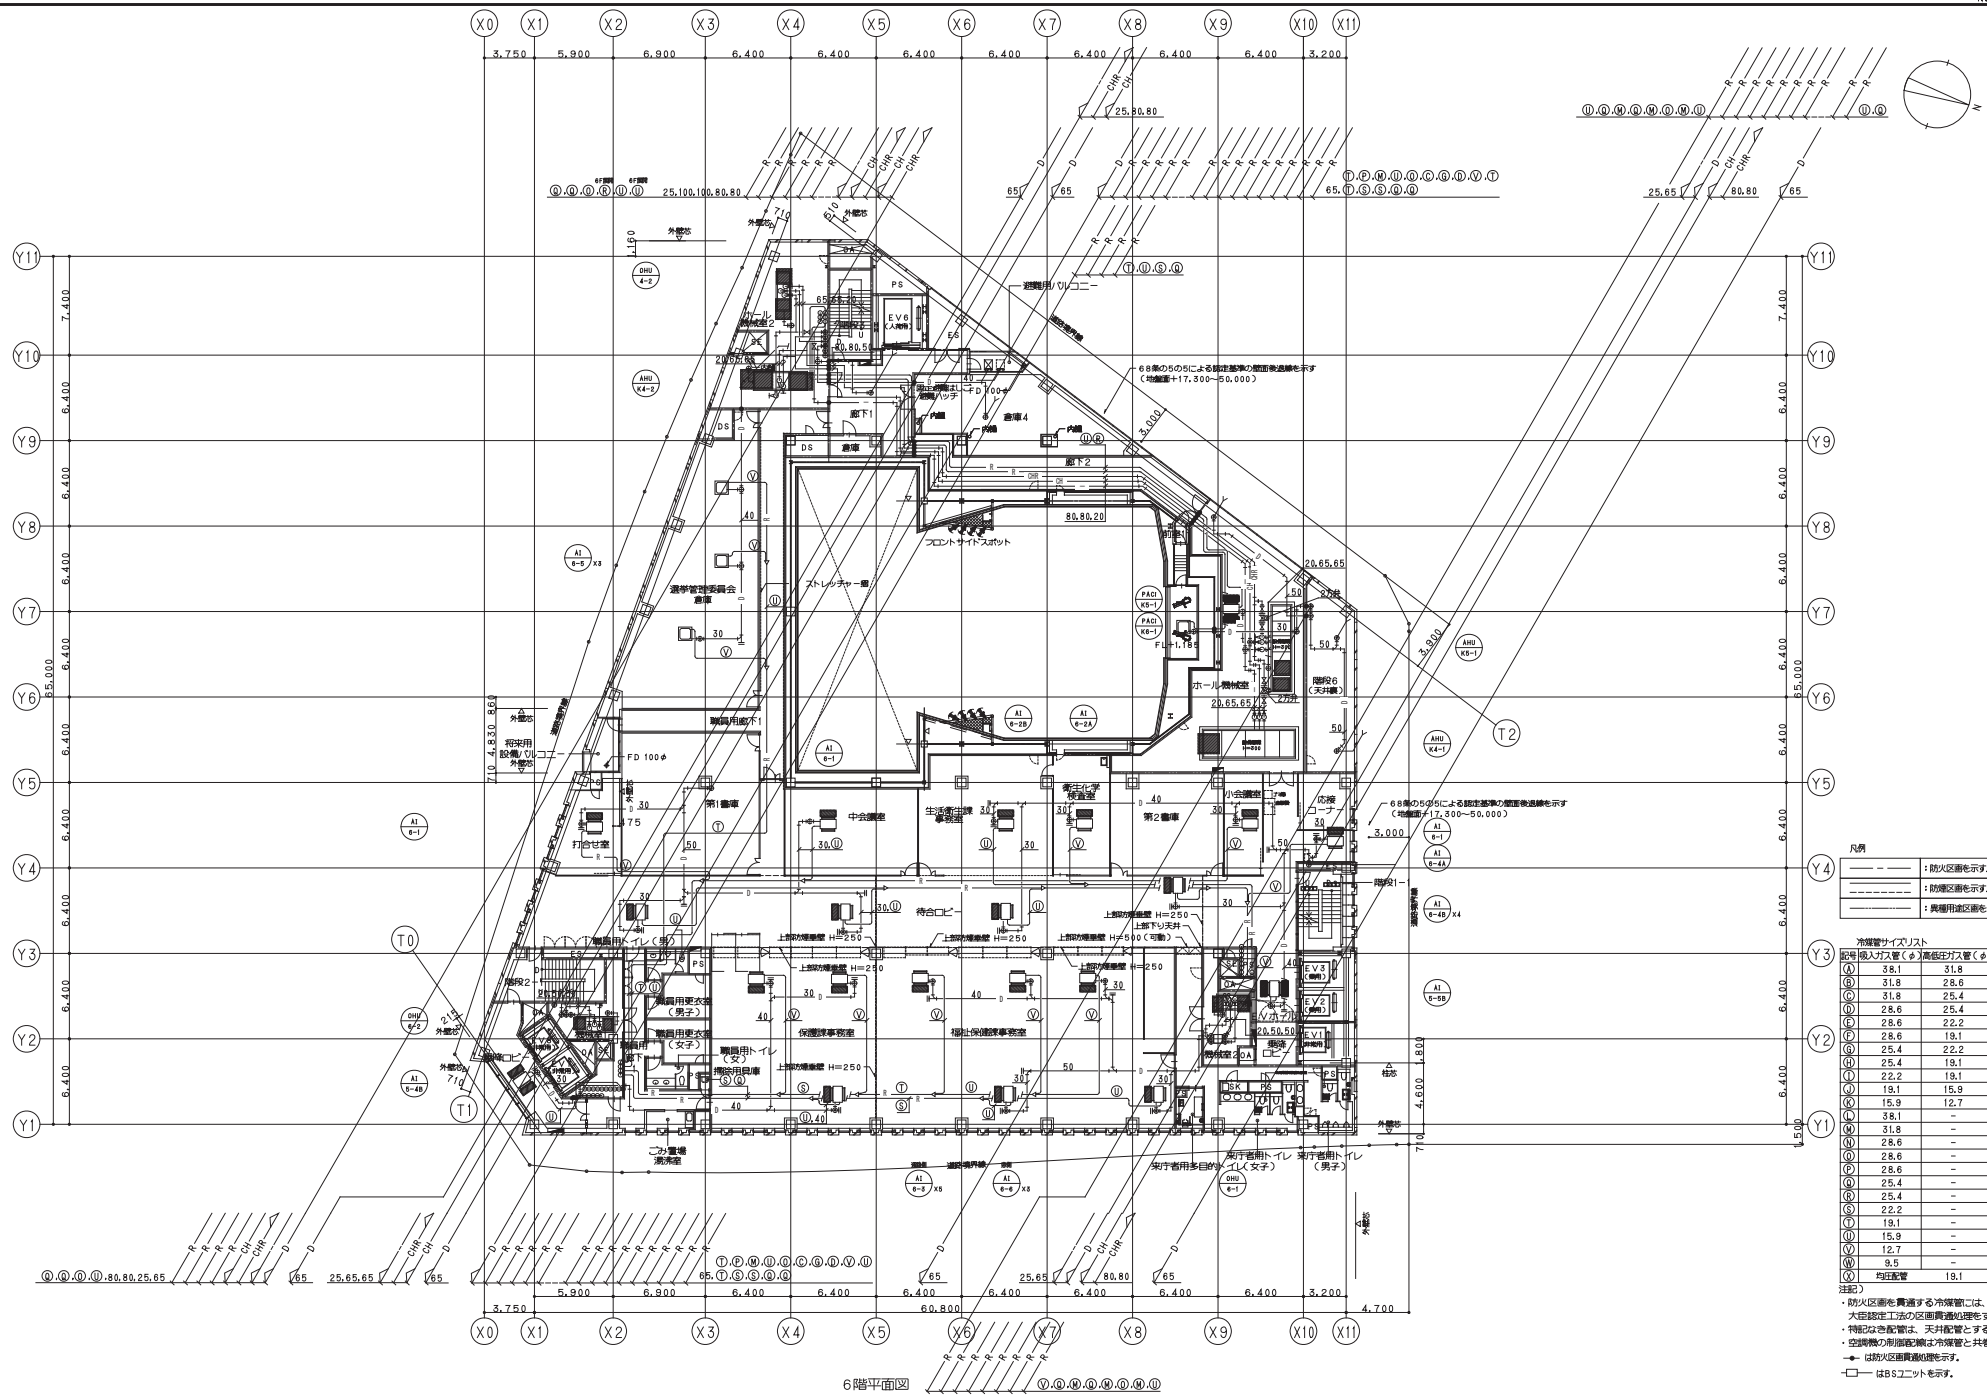

6階平面図

鹿島・東畑設計共同企業体

鹿島建設株式会社一級建築士事務所
株式会社東畑建築事務所

設備 協力会社
会社名 新菱冷熱工業㈱ 横浜支店
担当者

竣工図 2013. 02. 28
工事監理 設計 施工

戸塚駅西口第1地区第二種市街地再開発事業に伴う
公益施設整備事業新築工事
空調設備（配管設備）
6階平面図


SCALE 1：200(A1),1:400(A3) DATE 2011 — 4 — 28

設計責任者 平岡 雅裕
設計担当者 鈴木 誠介 中川 雄 杉谷 広吉 小沢 真吾 武藤 敬明
QA担当者 CG作図者&BIM担当者

一級建築士 241775 八木 佳

JOB 090536B
DWG M —210

本図面は建物の維持管理のための参考資料です。建物の現状と図面が完全に一致していることを保証するものではありません。

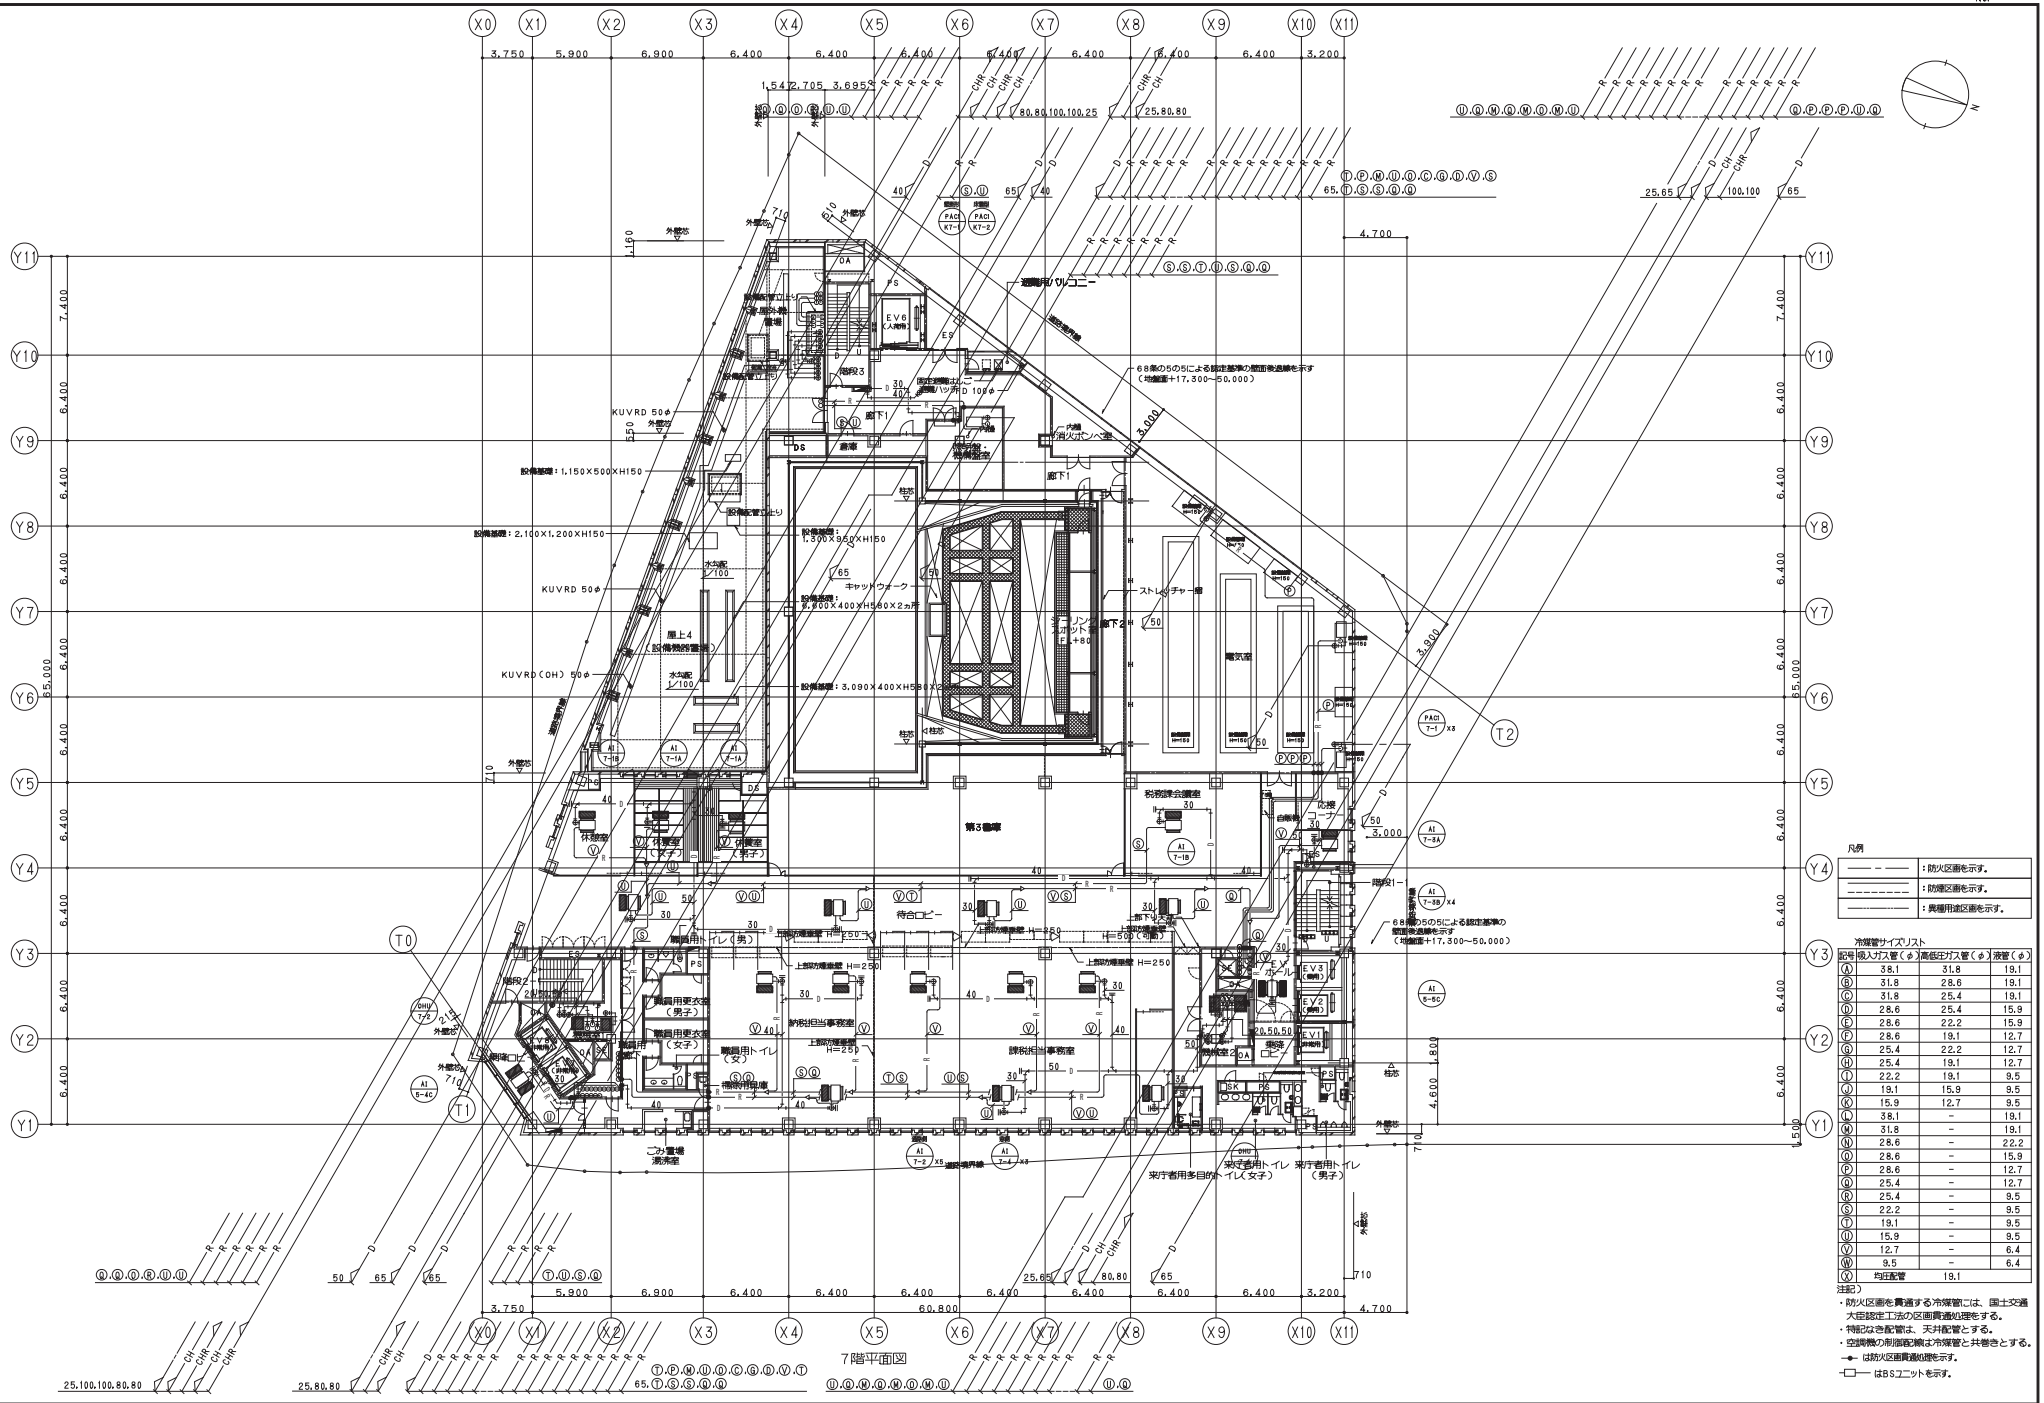

鹿島・東畑設計共同企業体

鹿島建設株式会社一級建築士事務所
株式会社東畑建築事務所

設備 協力会社
会社名 新菱冷熱工業㈱ 横浜支店
担当者

竣工図 2013. 02. 28
作図者 設計 施工


戸塚駅西口第1地区第二種市街地再開発事業に伴う公益施設整備事業新築工事
空調設備（配管設備）
7階平面図
SCALE 1：200(A1),1:400(A3) DATE 2011 — 4 — 28

設計責任者 平岡 雅裕
設計担当者 鈴木 康介 中川 雄 杉谷 広臣
QA担当者 小沢 真吾
CG作図者&QA担当者 武藤 敬明

一級建築士 241775 八木 佳

JOB 090536B
DWG M — 211

本図面は建物の維持管理のための参考資料です。建物の現状と図面が完全に一致していることを保証するものではありません。

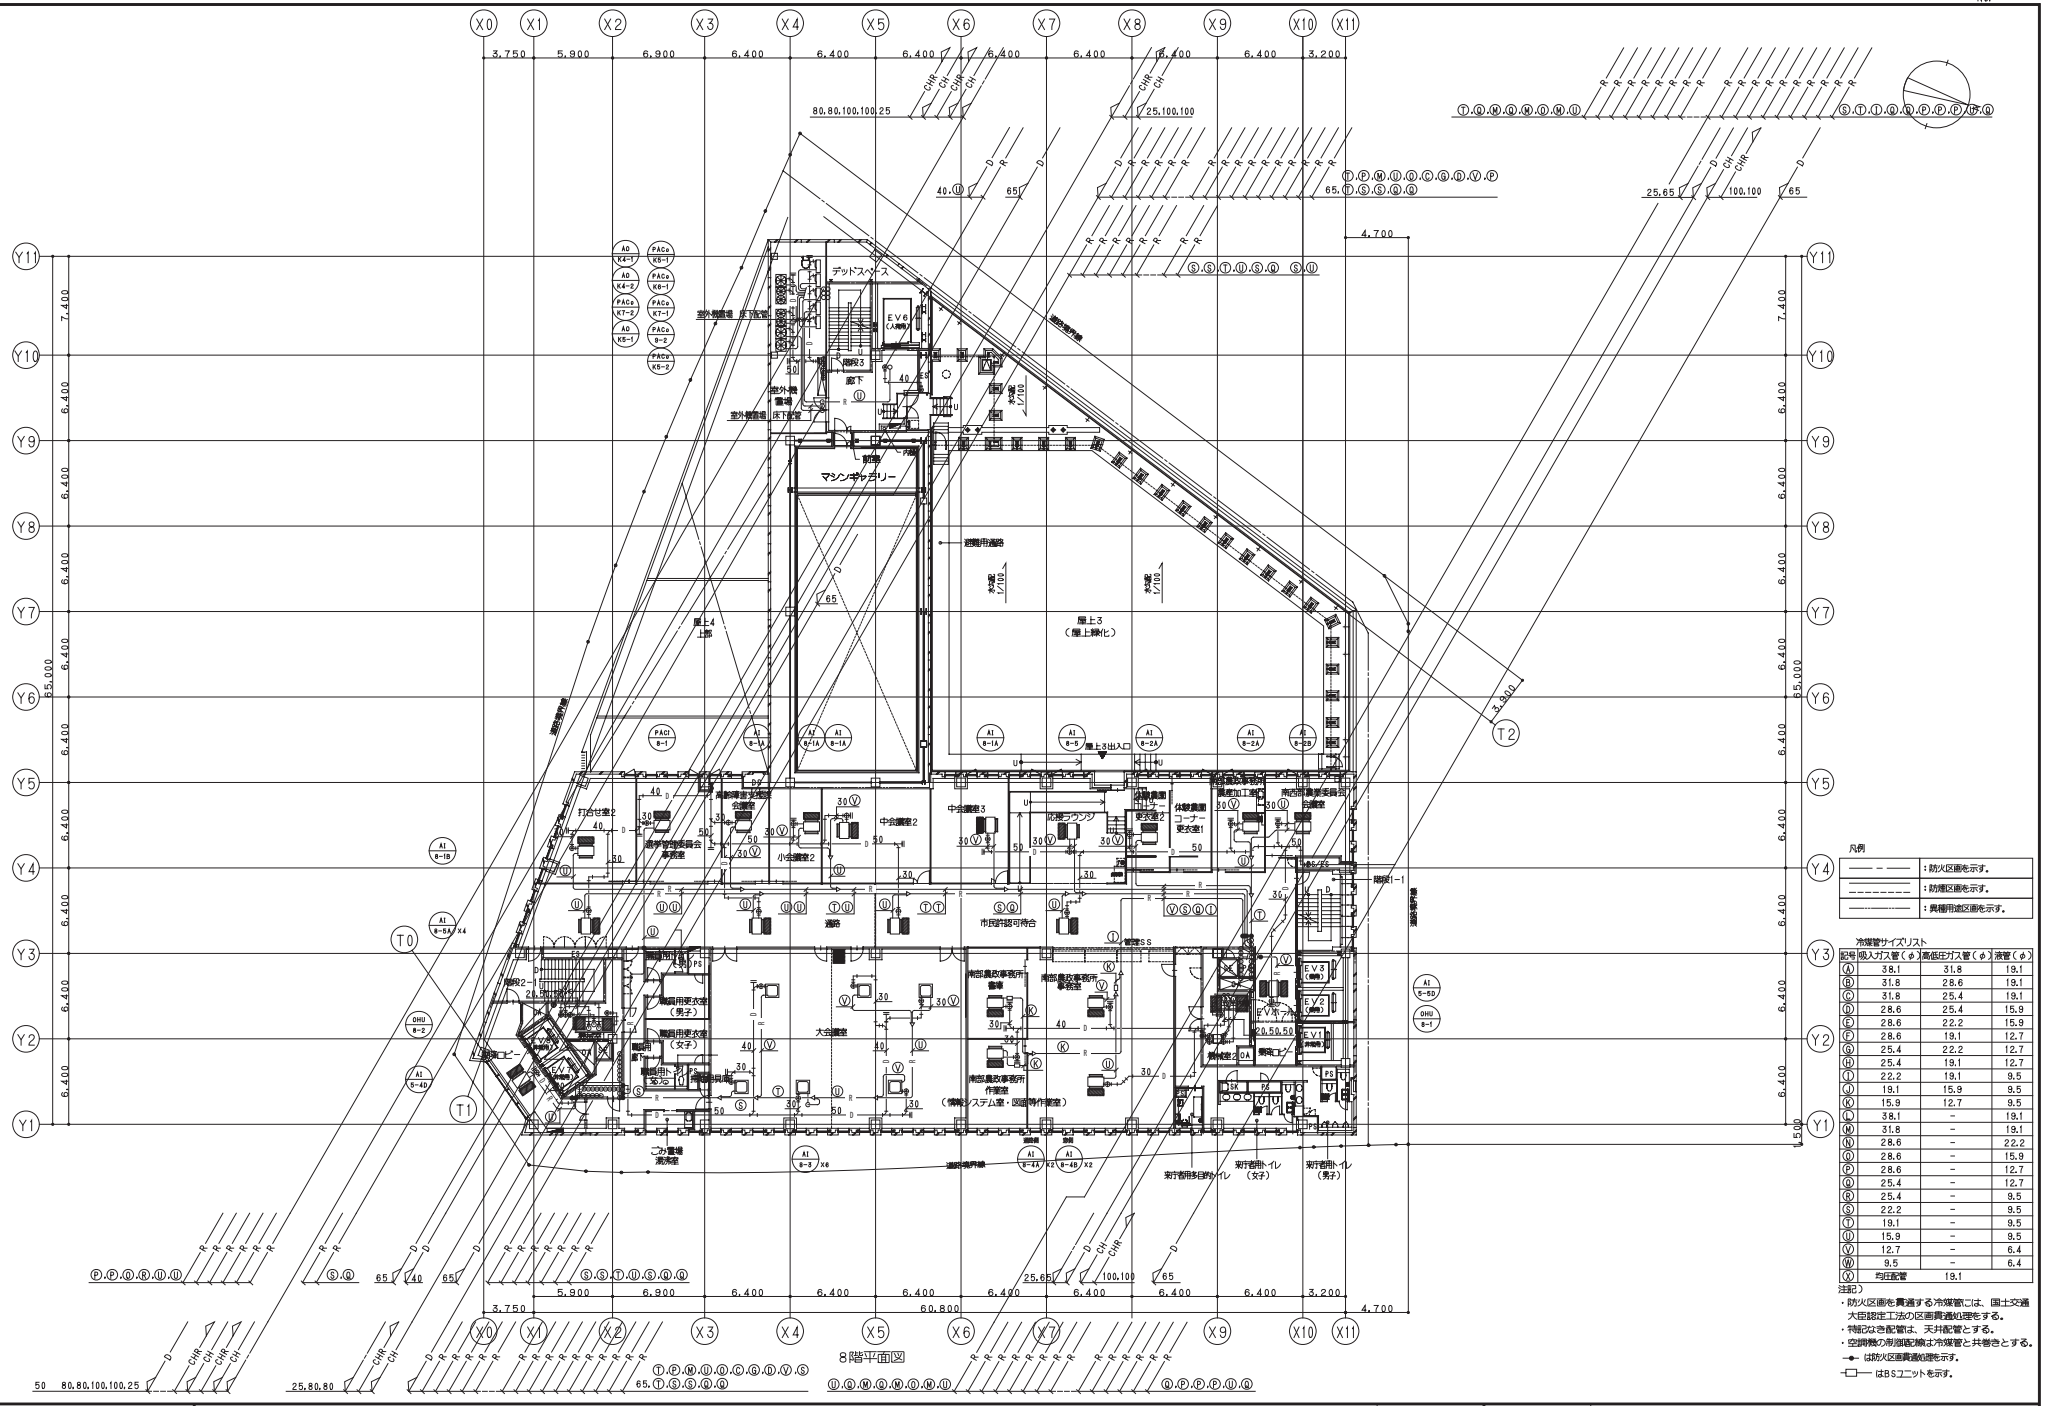

鹿島・東畑設計共同企業体

鹿島建設株式会社一級建築士事務所
株式会社東畑建築事務所

設備 協力会社
会社名 新菱冷熱工業㈱ 横浜支店
担当者

竣工図 2013.02.28
工事監理 設計 施工

戸塚駅西口第１地区第二種市街地再開発事業に伴う
公益施設整備事業新築工事
空調設備（配管設備）
8階平面図


SCALE 1：200(A1),1：400(A3) DATE 2011 － 4 － 28

設計責任者	設計担当者				QA担当者	CD担当者	QA担当者
平岡 雅哉	鵜飼	鹿仁	中川	隼	小沢	貴彦	武藤 敏明
	鈴木	建介	杉谷	広宣			

一級建築士 241773
八木 佳

JOB 090536B
DWG M －212

本図面は建物の維持管理のための参考資料です。建物の現状と図面が完全に一致していることを保証するものではありません。

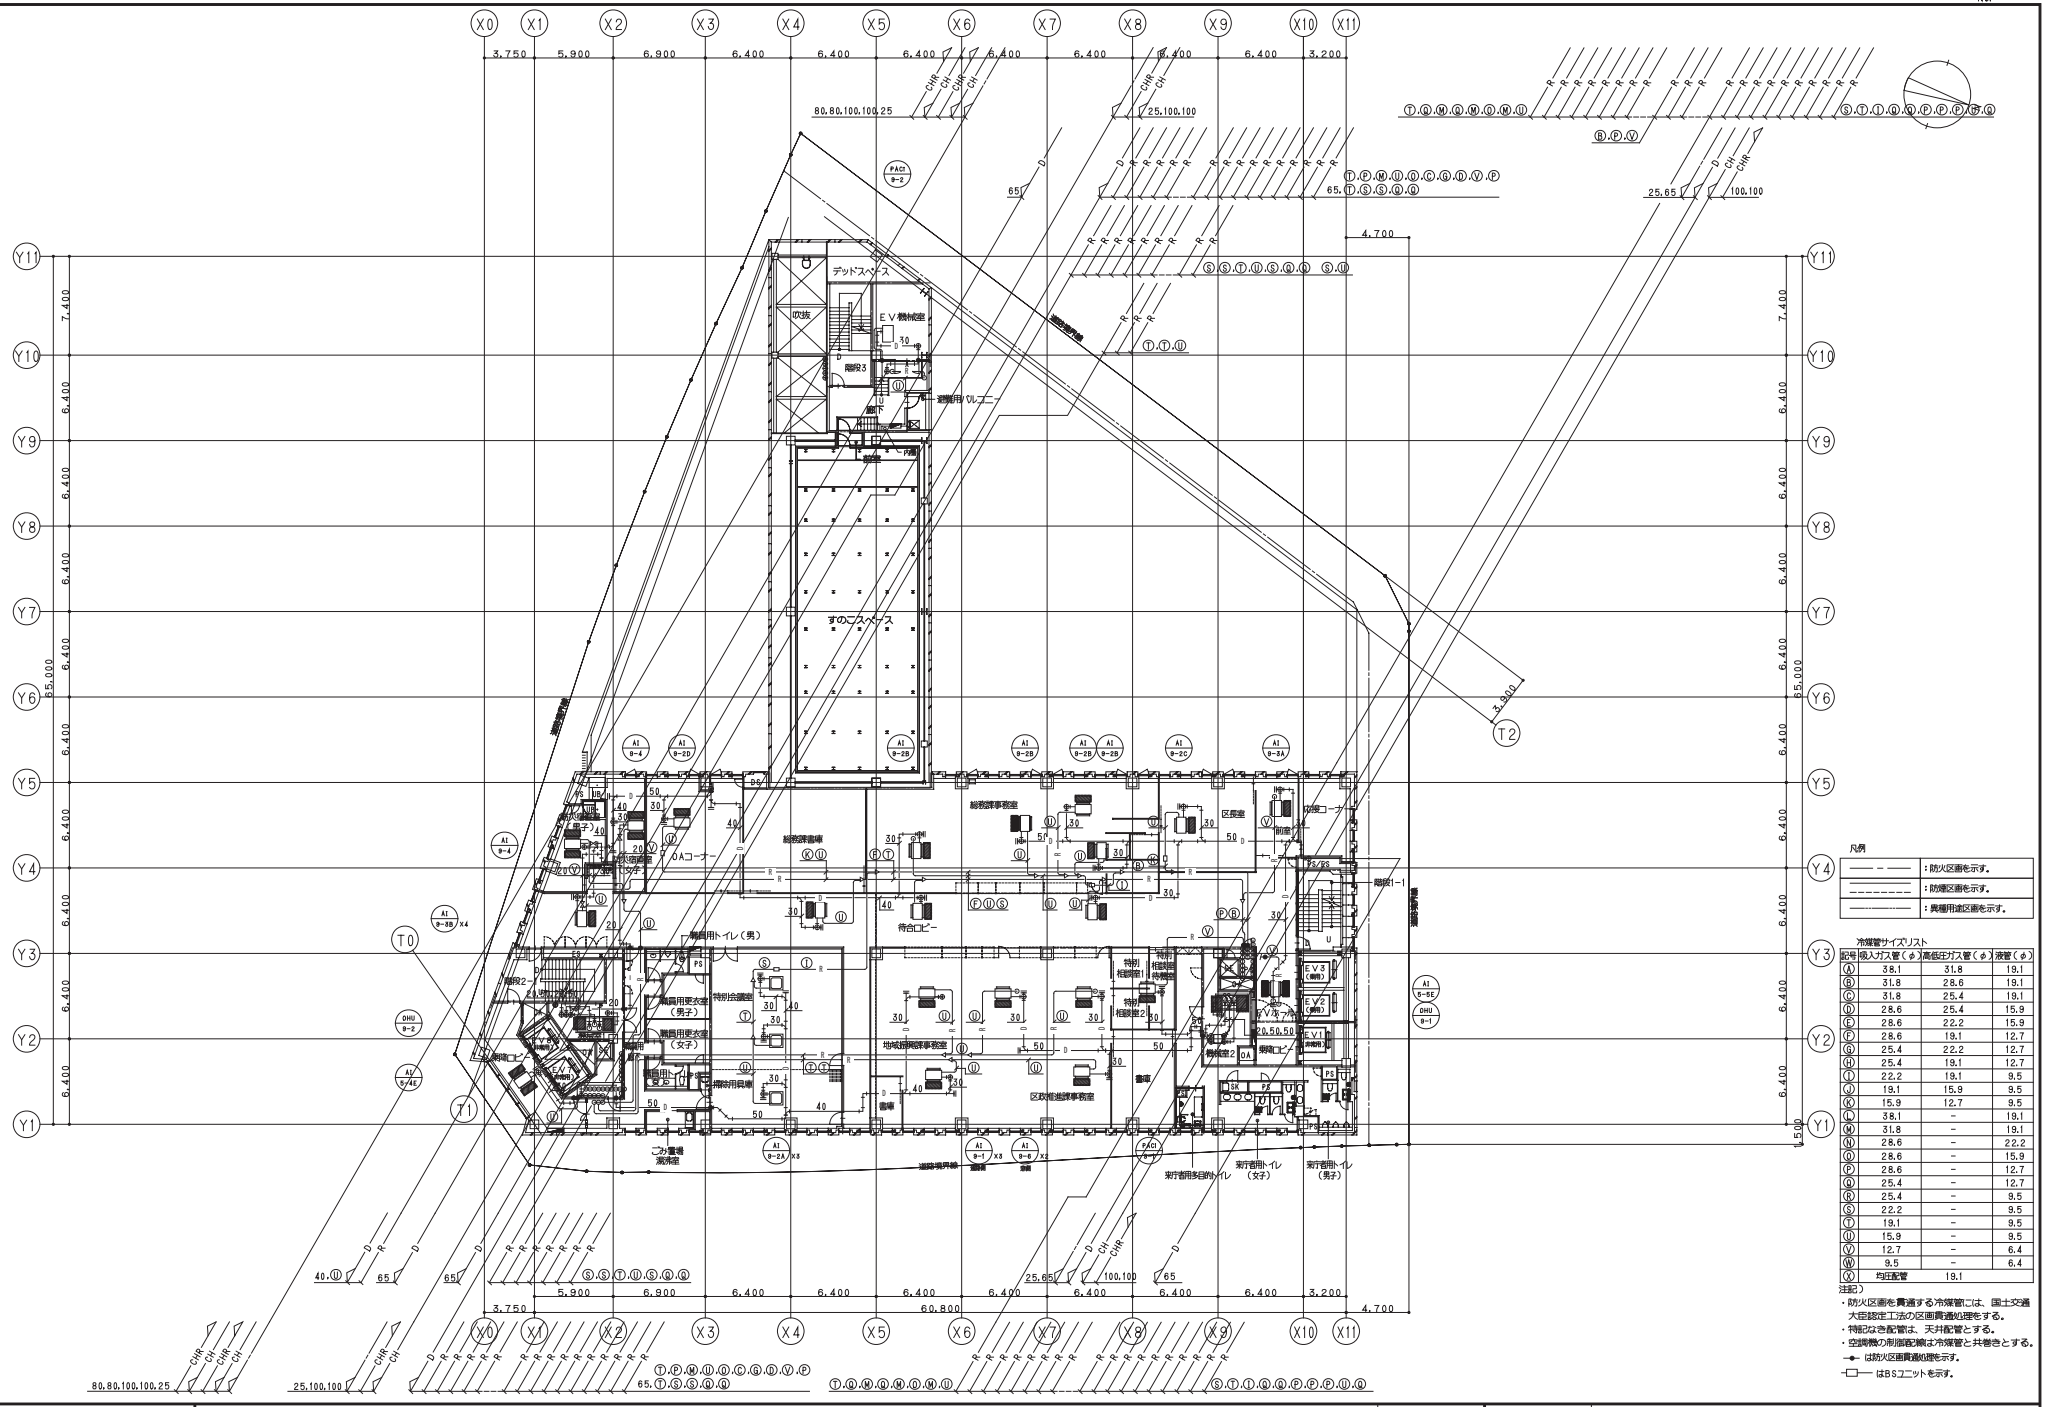

凡例

———	：防火区画を示す。
———	：防煙区画を示す。
———	：異種用途区画を示す。

冷媒管サイズリスト

記号	吸入ガス管（φ）	高低圧ガス管（φ）	液管（φ）
Ⓐ	38.1	31.8	19.1
Ⓑ	31.8	28.6	19.1
Ⓒ	31.8	25.4	19.1
Ⓓ	28.6	25.4	15.9
Ⓔ	28.6	22.2	15.9
Ⓕ	28.6	19.1	12.7
Ⓖ	25.4	22.2	12.7
Ⓗ	25.4	19.1	12.7
Ⓘ	22.2	19.1	9.5
Ⓙ	19.1	15.9	9.5
Ⓚ	15.9	12.7	9.5
Ⓛ	38.1	－	19.1
Ⓜ	31.8	－	19.1
Ⓝ	28.6	－	22.2
Ⓞ	28.6	－	15.9
Ⓟ	28.6	－	12.7
Ⓠ	25.4	－	12.7
Ⓡ	25.4	－	9.5
Ⓢ	22.2	－	9.5
Ⓣ	19.1	－	9.5
Ⓤ	15.9	－	9.5
Ⓥ	12.7	－	6.4
Ⓦ	9.5	－	6.4
Ⓧ	均圧配管	19.1	

注記）
・防火区画を貫通する冷媒管には、国土交通大臣認定工法の区画貫通処理をする。
・特記なき配管は、天井配管とする。
・空調機の制御配線は冷媒管と共巻きとする。
—●— は防火区画貫通処理を示す。
—□— はBSユニットを示す。

鹿島・東畑設計共同企業体

鹿島建設株式会社一級建築士事務所
株式会社東畑建築事務所

設備　協力会社
会社名　新菱冷熱工業㈱ 横浜支店
担当者

竣工図　2013. 02. 28
作図者 | 設計 | 施工

戸塚駅西口第1地区第二種市街地再開発事業に伴う
公益施設整備事業新築工事
空調設備（配管設備）
9階平面図


SCALE 1：200(A1),1:400(A3)　DATE 2011 — 4 — 28


設計責任者	設計担当者	QA担当者	CG作図者&QA担当者
平岡 雅秋	鈴木 康介	小沢 真吾	武藤 敬明

一級建築士 241775
八木 佳

JOB 090536B
DWG M —213

本図面は建物の維持管理のための参考資料です。建物の現状と図面が完全に一致していることを保証するものではありません。

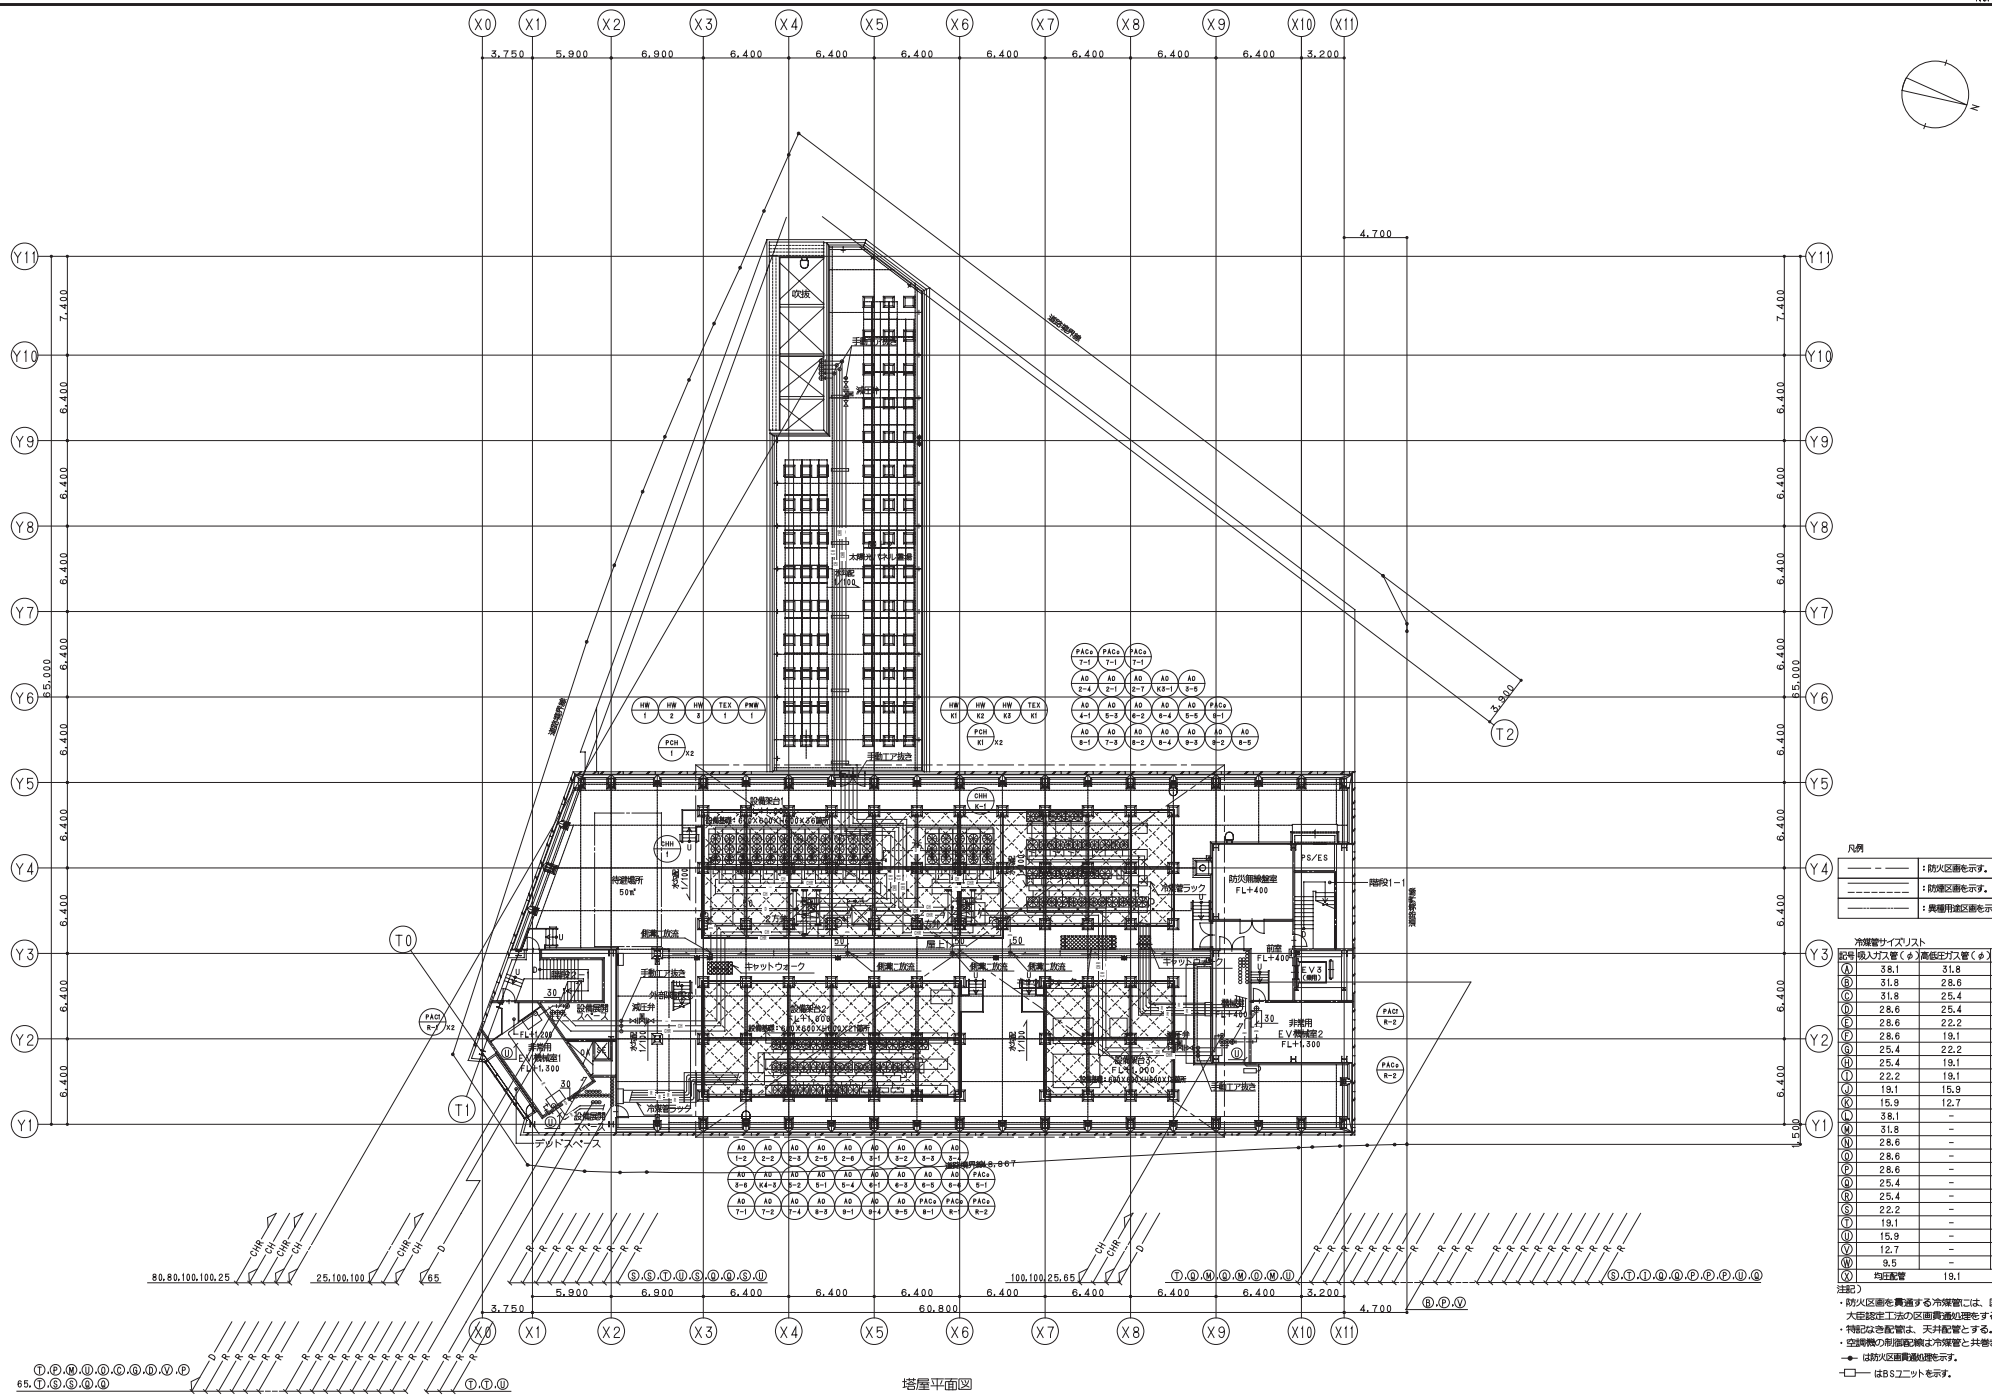
X0 X1 X2 X3 X4 X5 X6 X7 X8 X9 X10 X11
Y11 Y10 Y9 Y8 Y7 Y6 Y5 Y4 Y3 Y2 Y1
T0 T1 T2
3,750 5,900 6,900 6,400 6,400 6,400 6,400 6,400 6,400 6,400 3,200
7,400 6,400 6,400 6,400 6,400 6,400 6

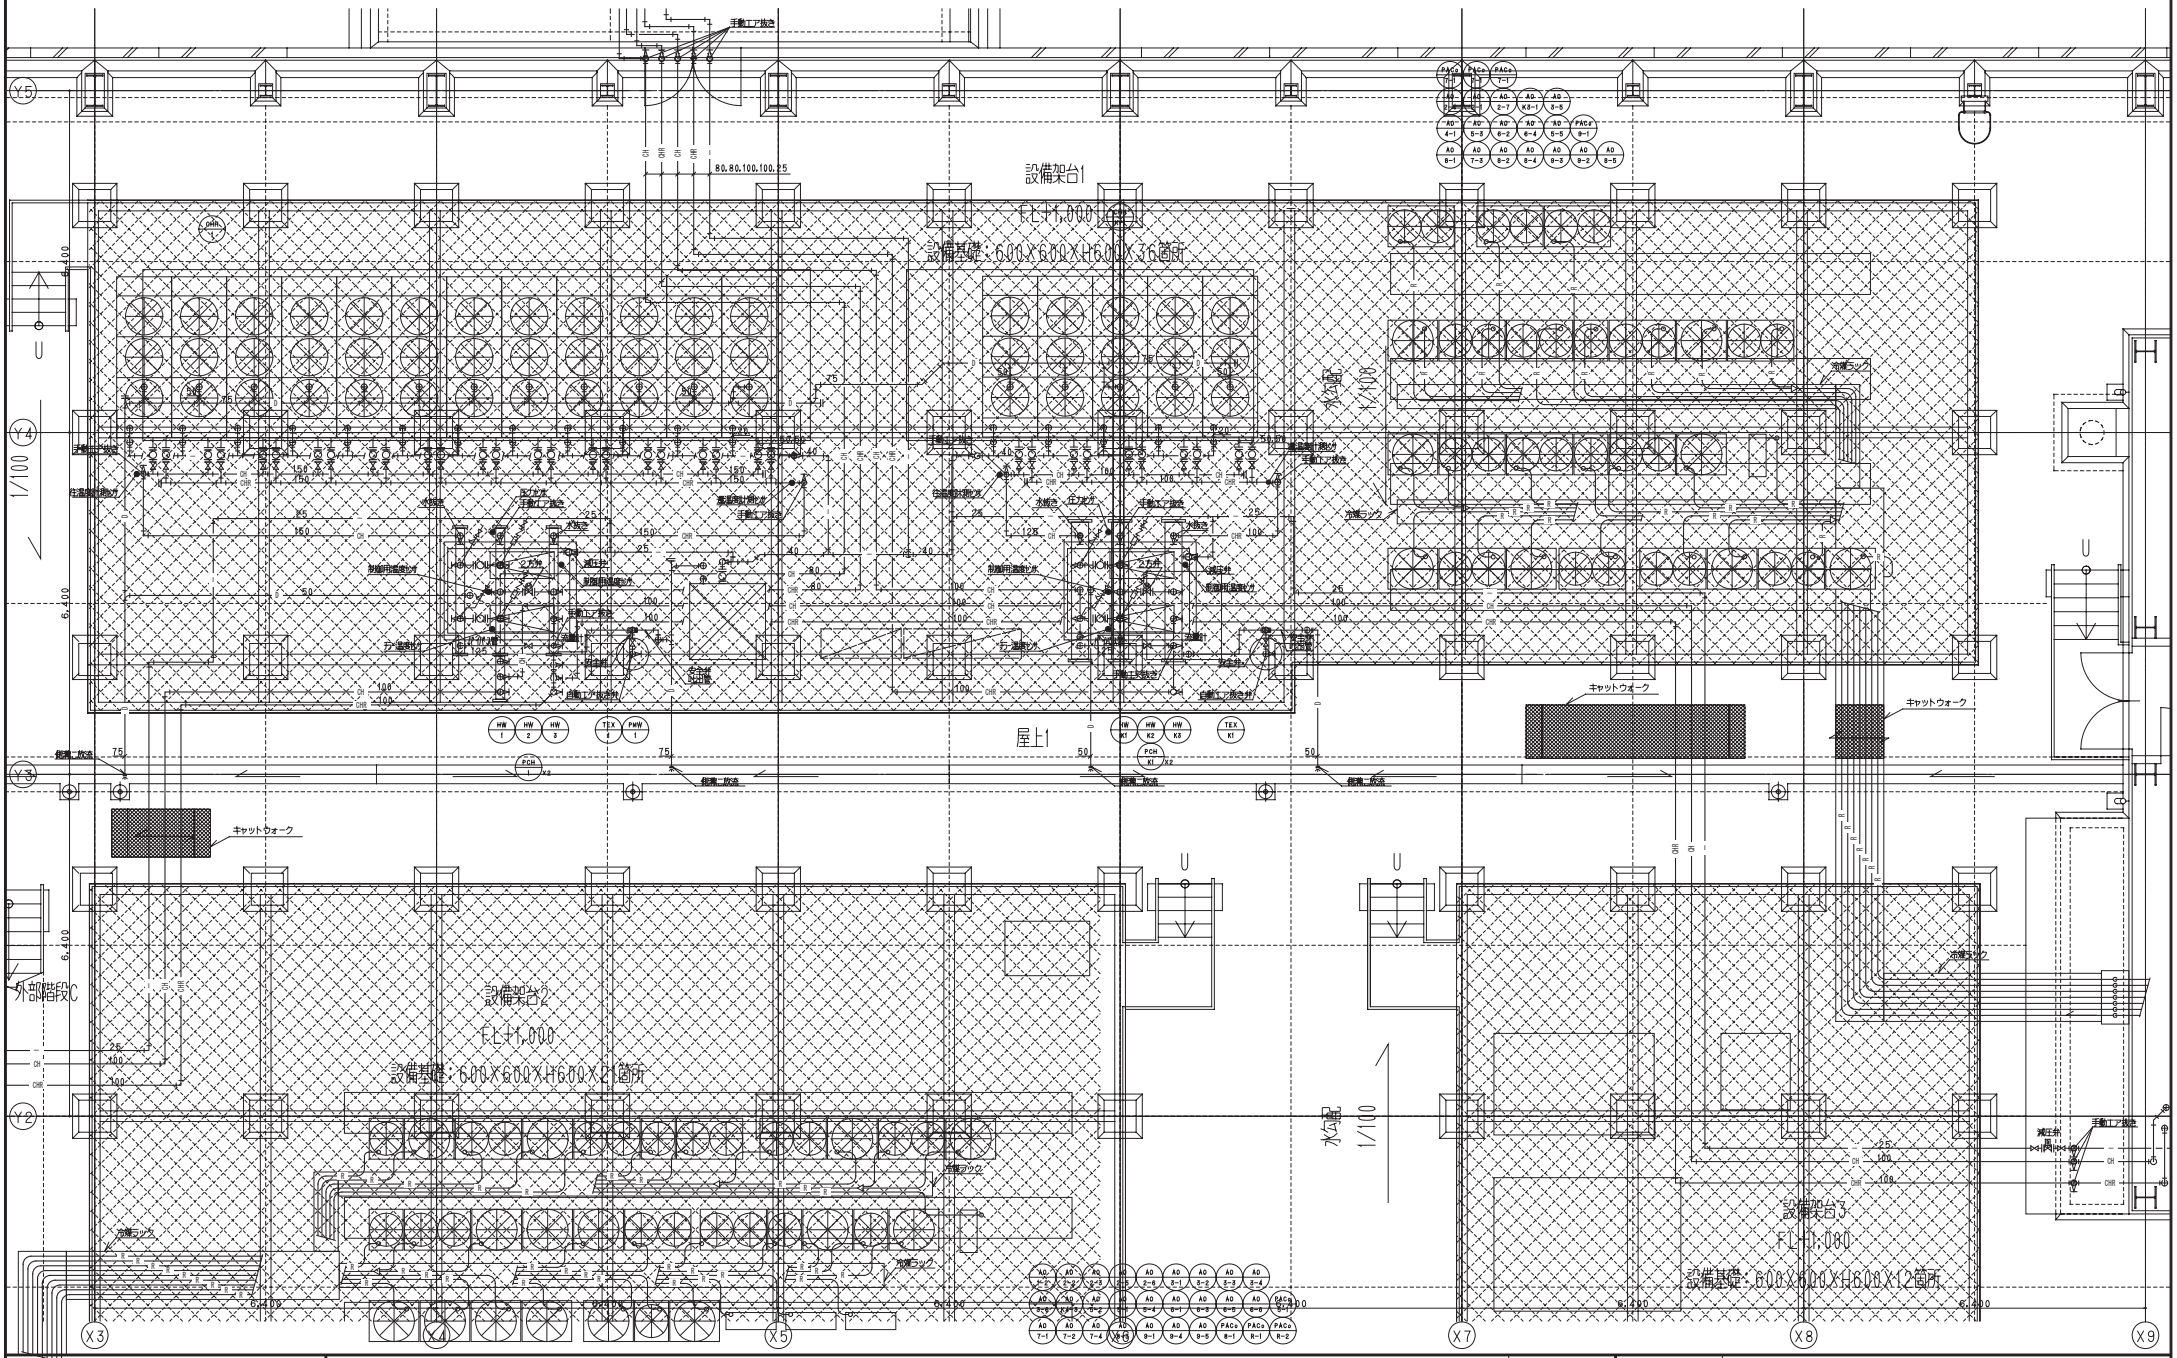


鹿島・東畑設計共同企業体

鹿島建設株式会社一級建築士事務所
株式会社東畑建築事務所

設備 協力会社	竣工図 2013. 02. 28	戸塚駅西口第1地区第一種市街地再開発事業に伴う公益施設整備事業新築工事	JOB 090536B
会社名 新菱冷熱工業㈱ 横浜支店	工事監理 設計 施工	空調設備（ダクト設備）	
担当者		熱源廻り）平面詳細図	DWG M −215
		SCALE 1：50(A1),1:100(A3) DATE 2011 − 4 − 28	
		設計責任者 平岡 雅規 / 設計担当者 鈴木 重仁 中川 桂 / 鈴木 謙介 杉谷 公哉 / QA担当者 小沢 真吾 / CCS評価＆QA担当者 武藤 敬明	一級建築士 241775 八木 佳

本図面は建物の維持管理のための参考資料です。建物の現状と図面が完全に一致していることを保証するものではありません。

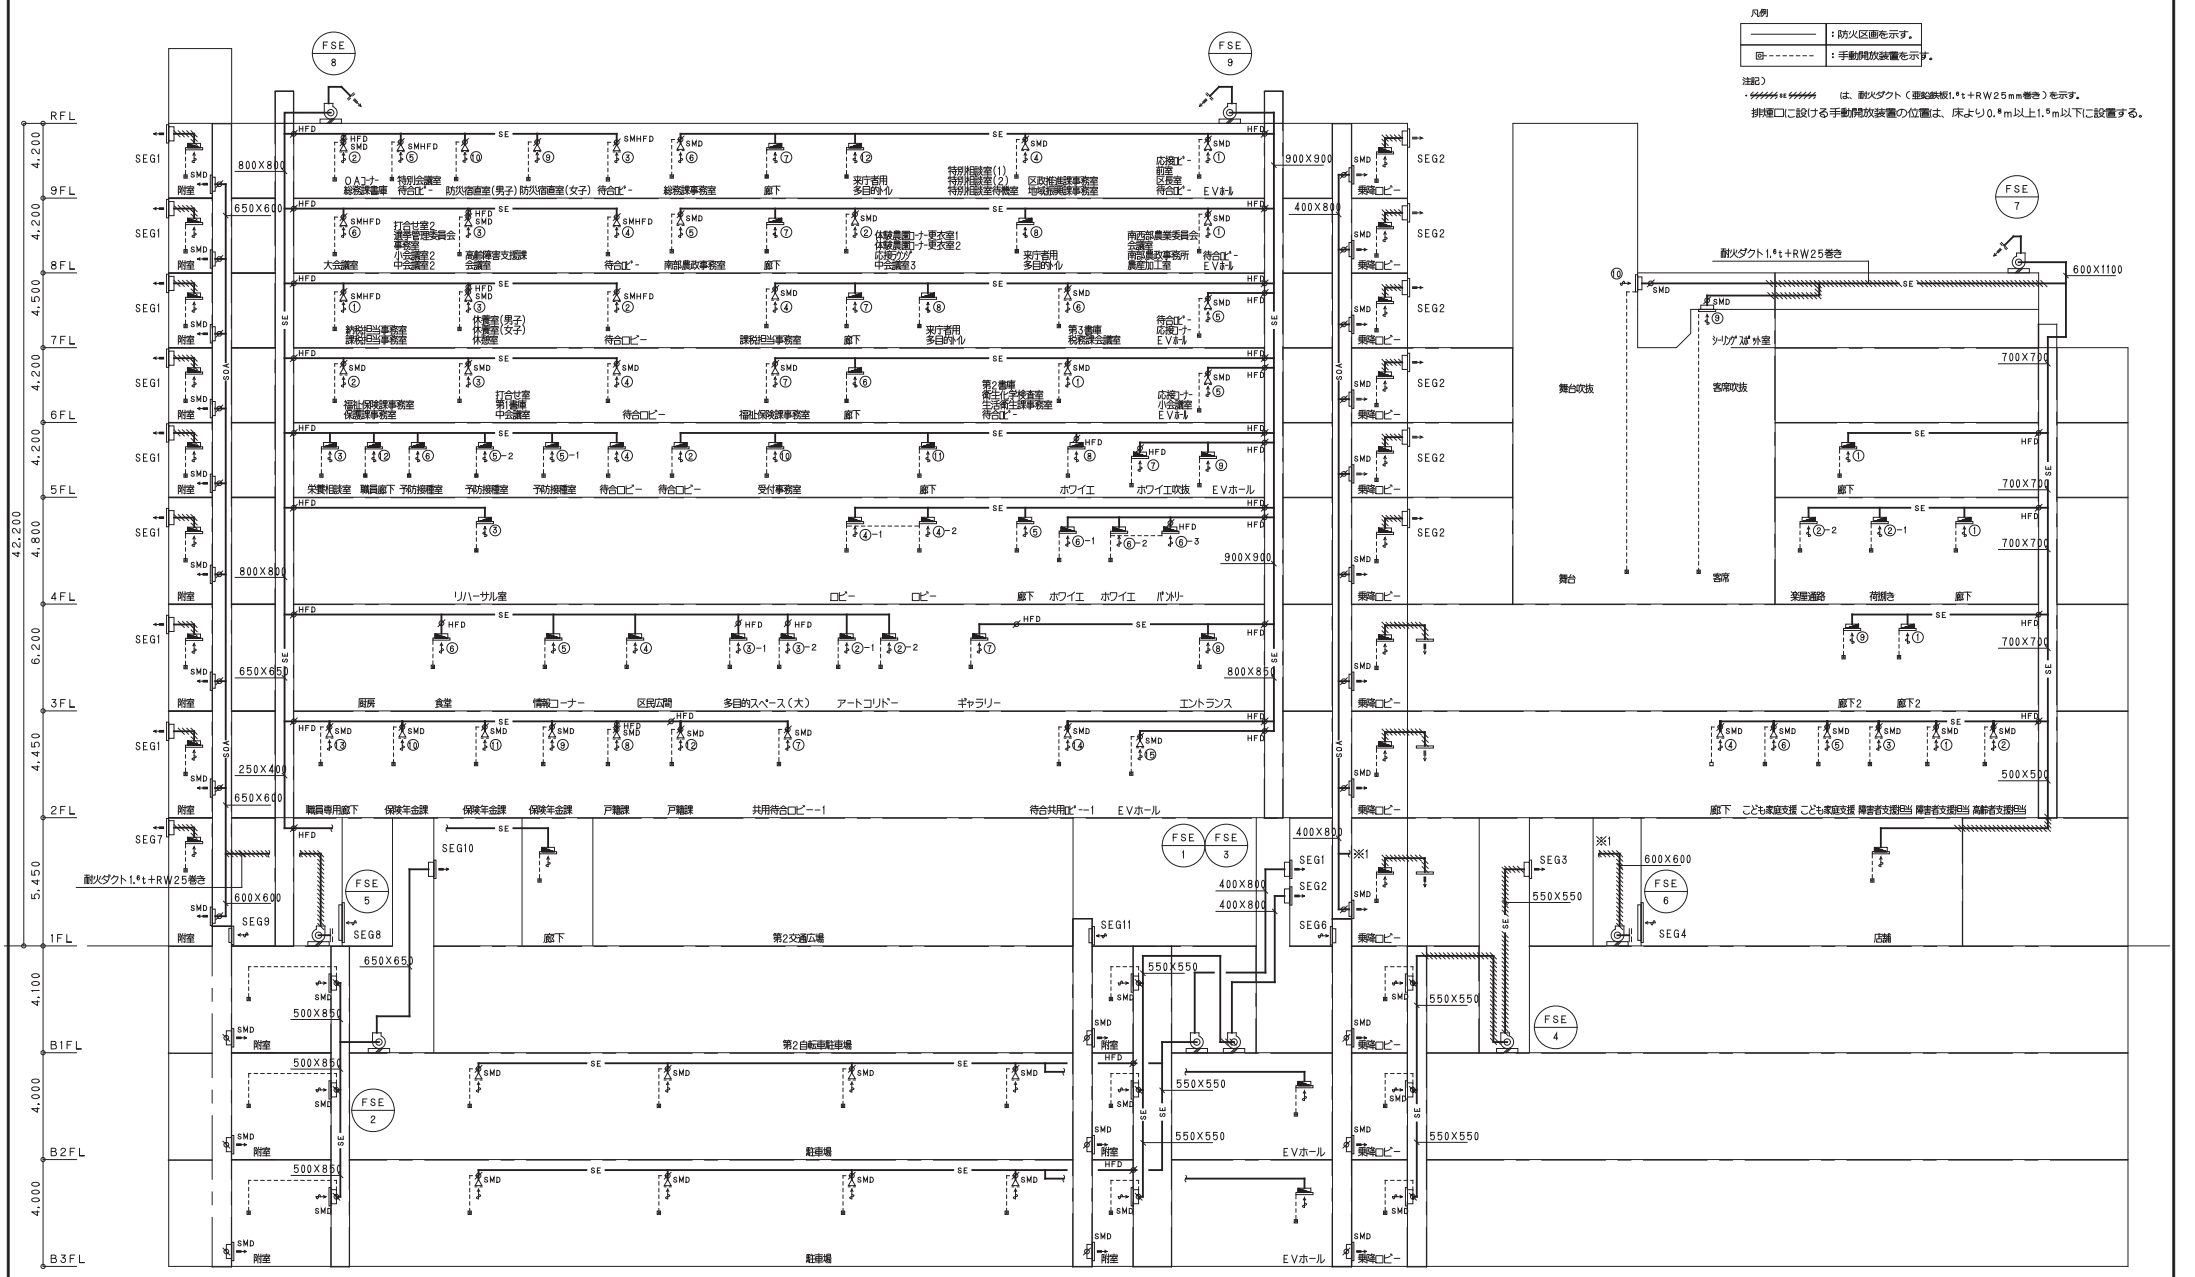


鹿島・東畑設計共同企業体

鹿島建設株式会社一級建築士事務所
株式会社東畑建築事務所

設備 協力会社	竣工図 2013.02.28	戸塚駅西口第1地区第二種市街地再開発事業に伴う公益施設整備事業新築工事	JOB 090536B
会社名 新菱冷熱工業㈱ 横浜支店	工事監理 設計 施工	空調設備（排煙設備）	
担当者		系統図	DWG M －301
		SCALE 1：200(A1),1：400(A3) DATE 2011 － 4 － 28	一級建築士 241773 八木 佳
		設計責任者 平岡 雅哉 / 設計担当者 鈴木 康仁 中川 桂 鈴木 広行 / QA担当者 小沢 真吾 / CO排煙QA担当者 武藤 敬明	

本図面は建物の維持管理のための参考資料です。建物の現状と図面が完全に一致していることを保証するものではありません。

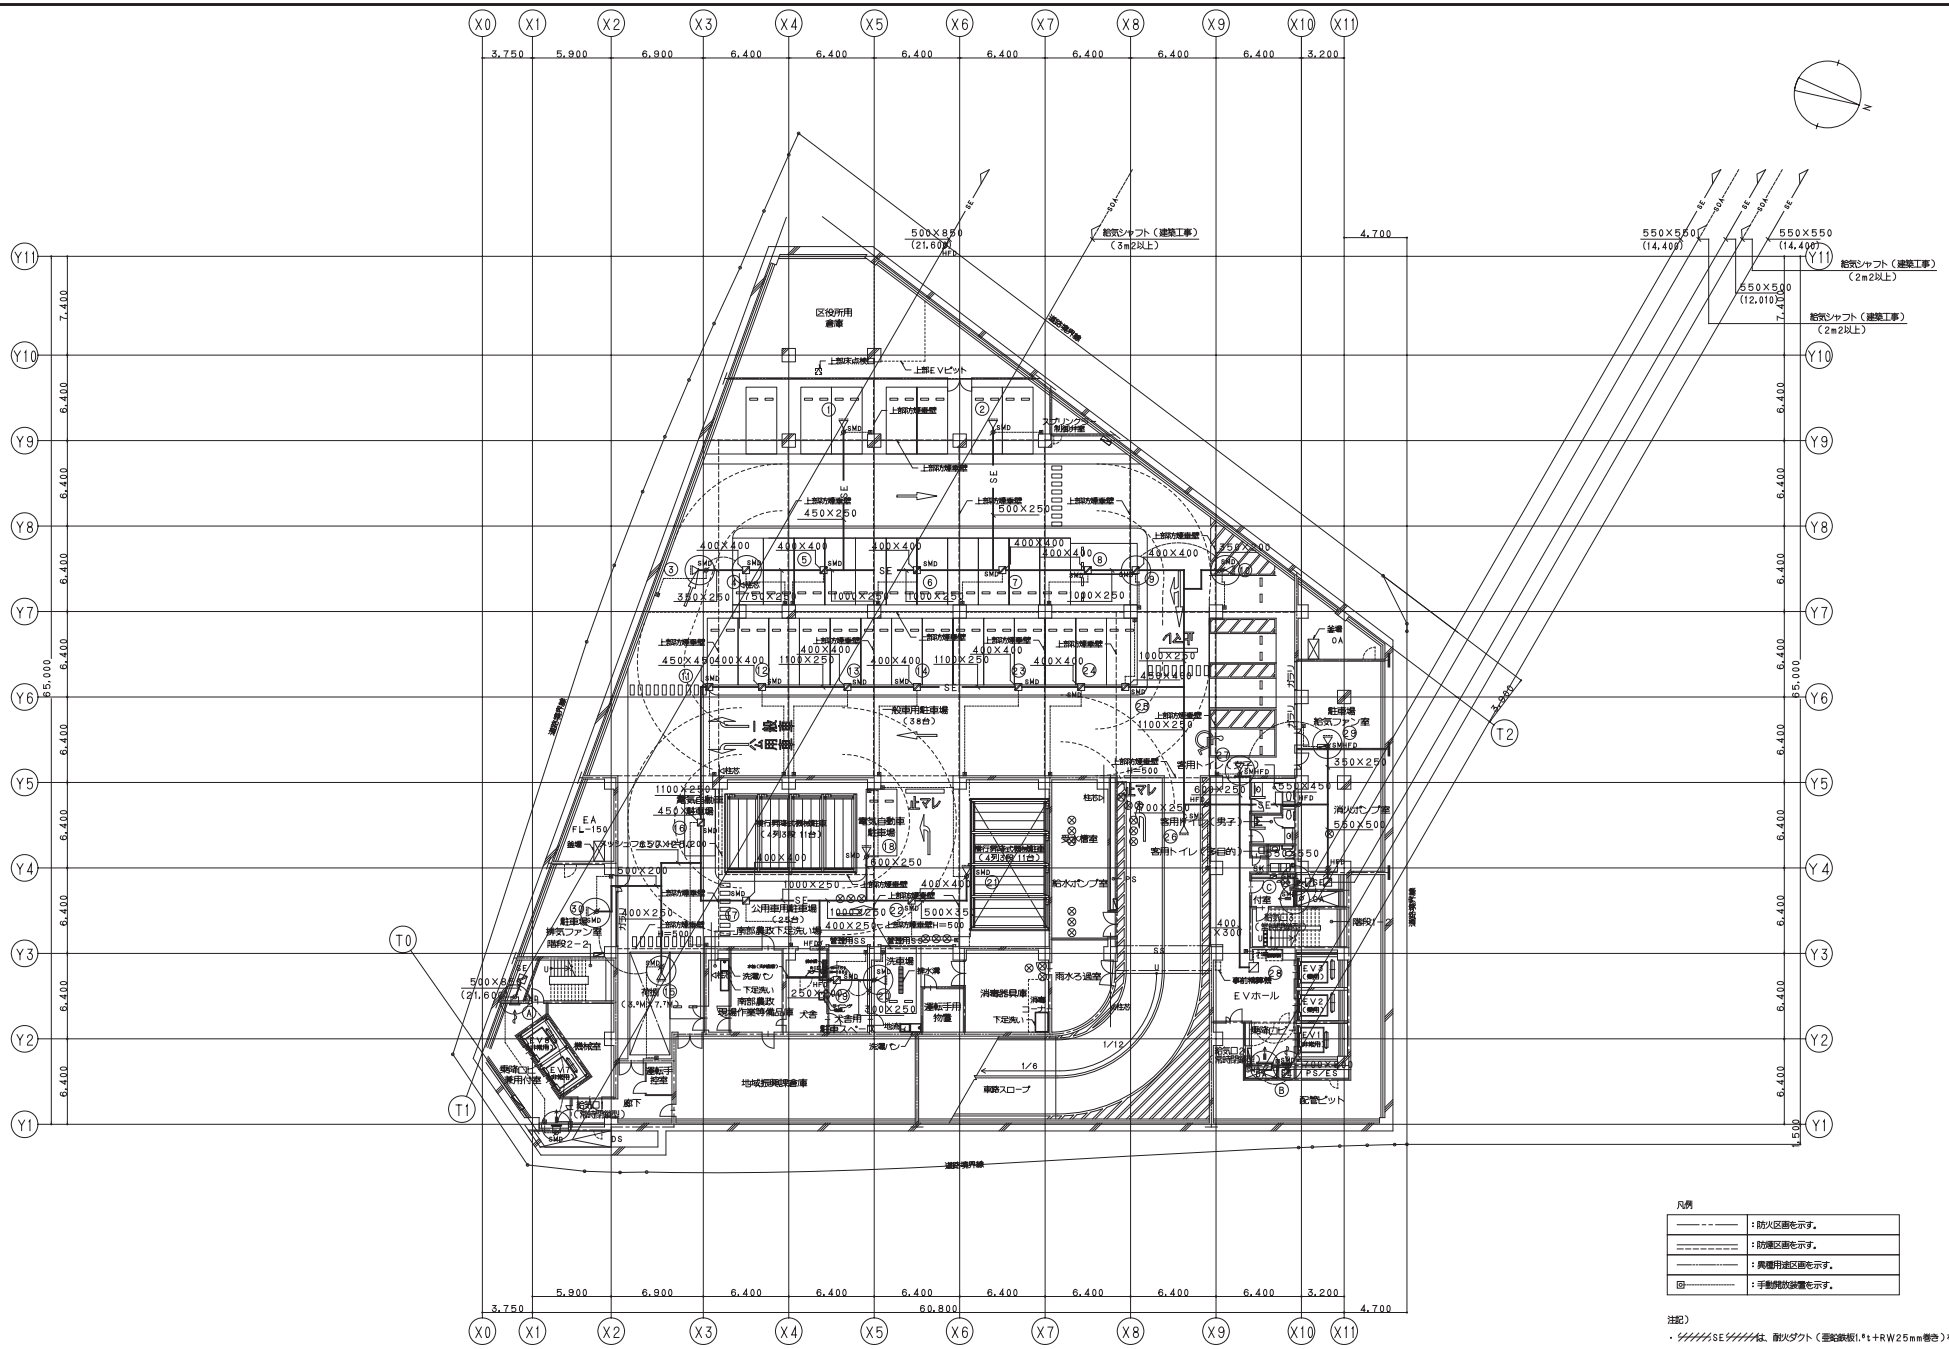

凡例

———	：防火区画を示す。
———	：防煙区画を示す。
———	：異種用途区画を示す。
———	：手動開放装置を示す。

注記）

・SE は、耐火ダクト（亜鉛鉄板1.6t＋RW25mm巻き）を示す。
排煙口に設ける手動開放装置の位置は、床より0.8m以上1.5m以下に設置する。

○－○ は同時開放を示す

鹿島・東畑設計共同企業体

鹿島建設株式会社一級建築士事務所
株式会社東畑建築事務所

設備 協力会社
会社名 新菱冷熱工業㈱ 横浜支店
担当者

竣工図 2013. 02. 28
作業監督 設計 施工

戸塚駅西口第1地区第二種市街地再開発事業に伴う
公益施設整備事業新築工事
空調設備（排煙設備）
地下3階平面図

SCALE 1：200(A1),1:400(A3) DATE 2011 — 4 — 28


設計責任者	設計担当者			QA担当者	CG作図者	QA担当者
平岡 雅規	鈴木	貴仁	中川 桂	小沢 真吾	武藤 敬明	
	鈴木	謙介	杉谷 広臣			

一級建築士 241775 八木 佳

JOB 090536B

DWG M －302

本図面は建物の維持管理のための参考資料です。建物の現状と図面が完全に一致していることを保証するものではありません。

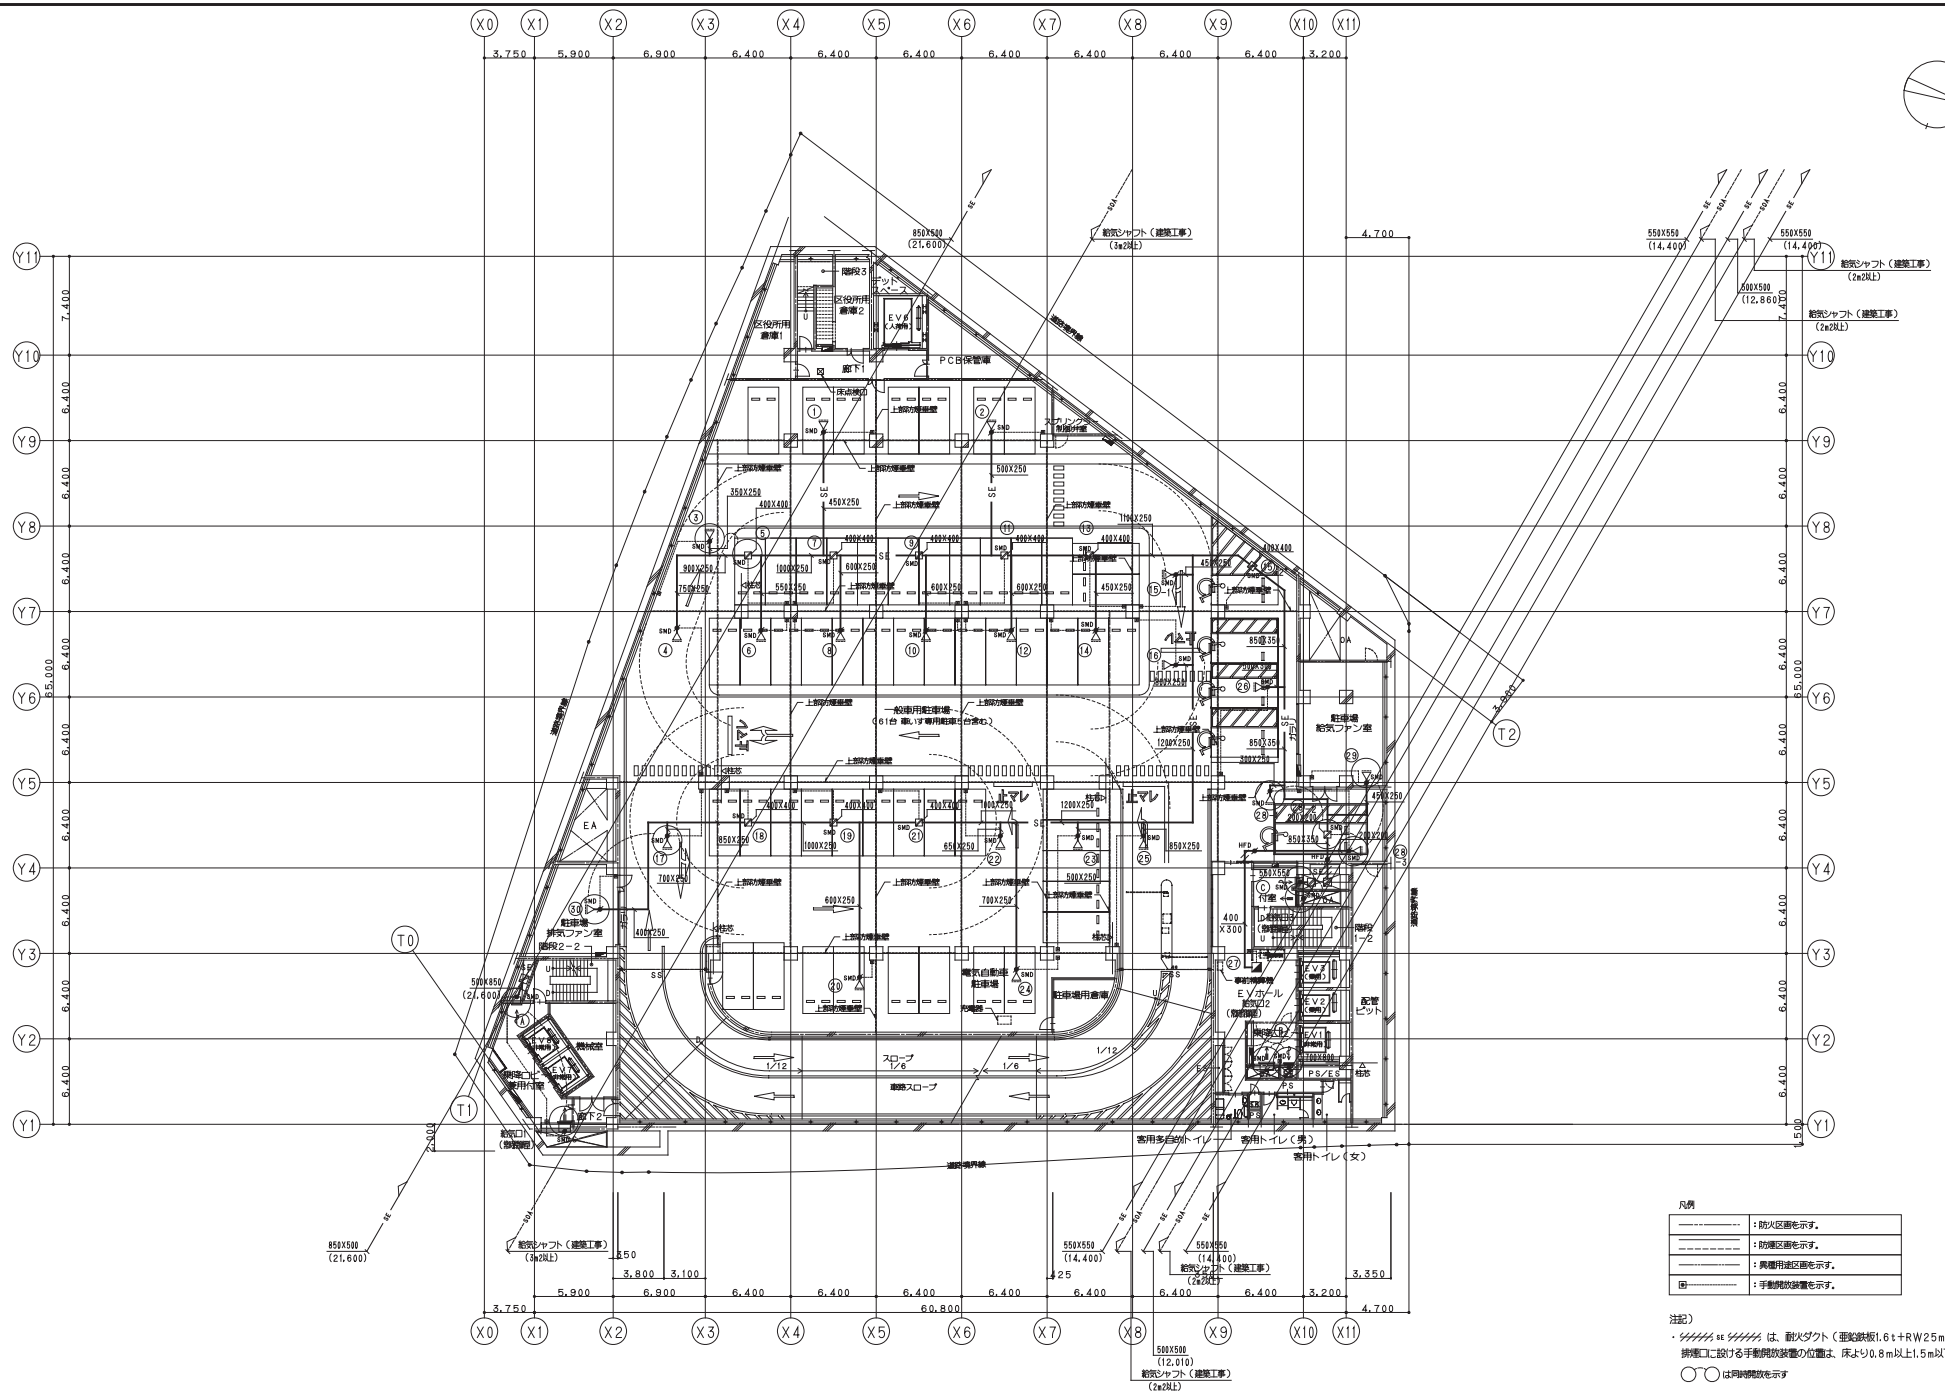


鹿島・東畑設計共同企業体	設備 協力会社 会社名 新菱冷熱工業㈱ 横浜支店 担当者	竣工図 2013.02.28	戸塚駅西口第1地区第二種市街地再開発事業に伴う公益施設整備事業新築工事
鹿島建設株式会社一級建築士事務所 株式会社東畑建築事務所		作成者 確認者 設計 施工	空調設備（排煙設備） 地下2階平面図
			SCALE 1：200(A1),1:400(A3) DATE 2011 — 4 — 28
			設計責任者 平岡 雅裕 / 設計担当者 鈴木 康仁 / QA担当者 小沢 真吾 / CG作図者 武藤 敬明
			一級建築士 241773 八木 佳

JOB 090536B

DWG M —303

本図面は建物の維持管理のための参考資料です。建物の現状と図面が完全に一致していることを保証するものではありません。

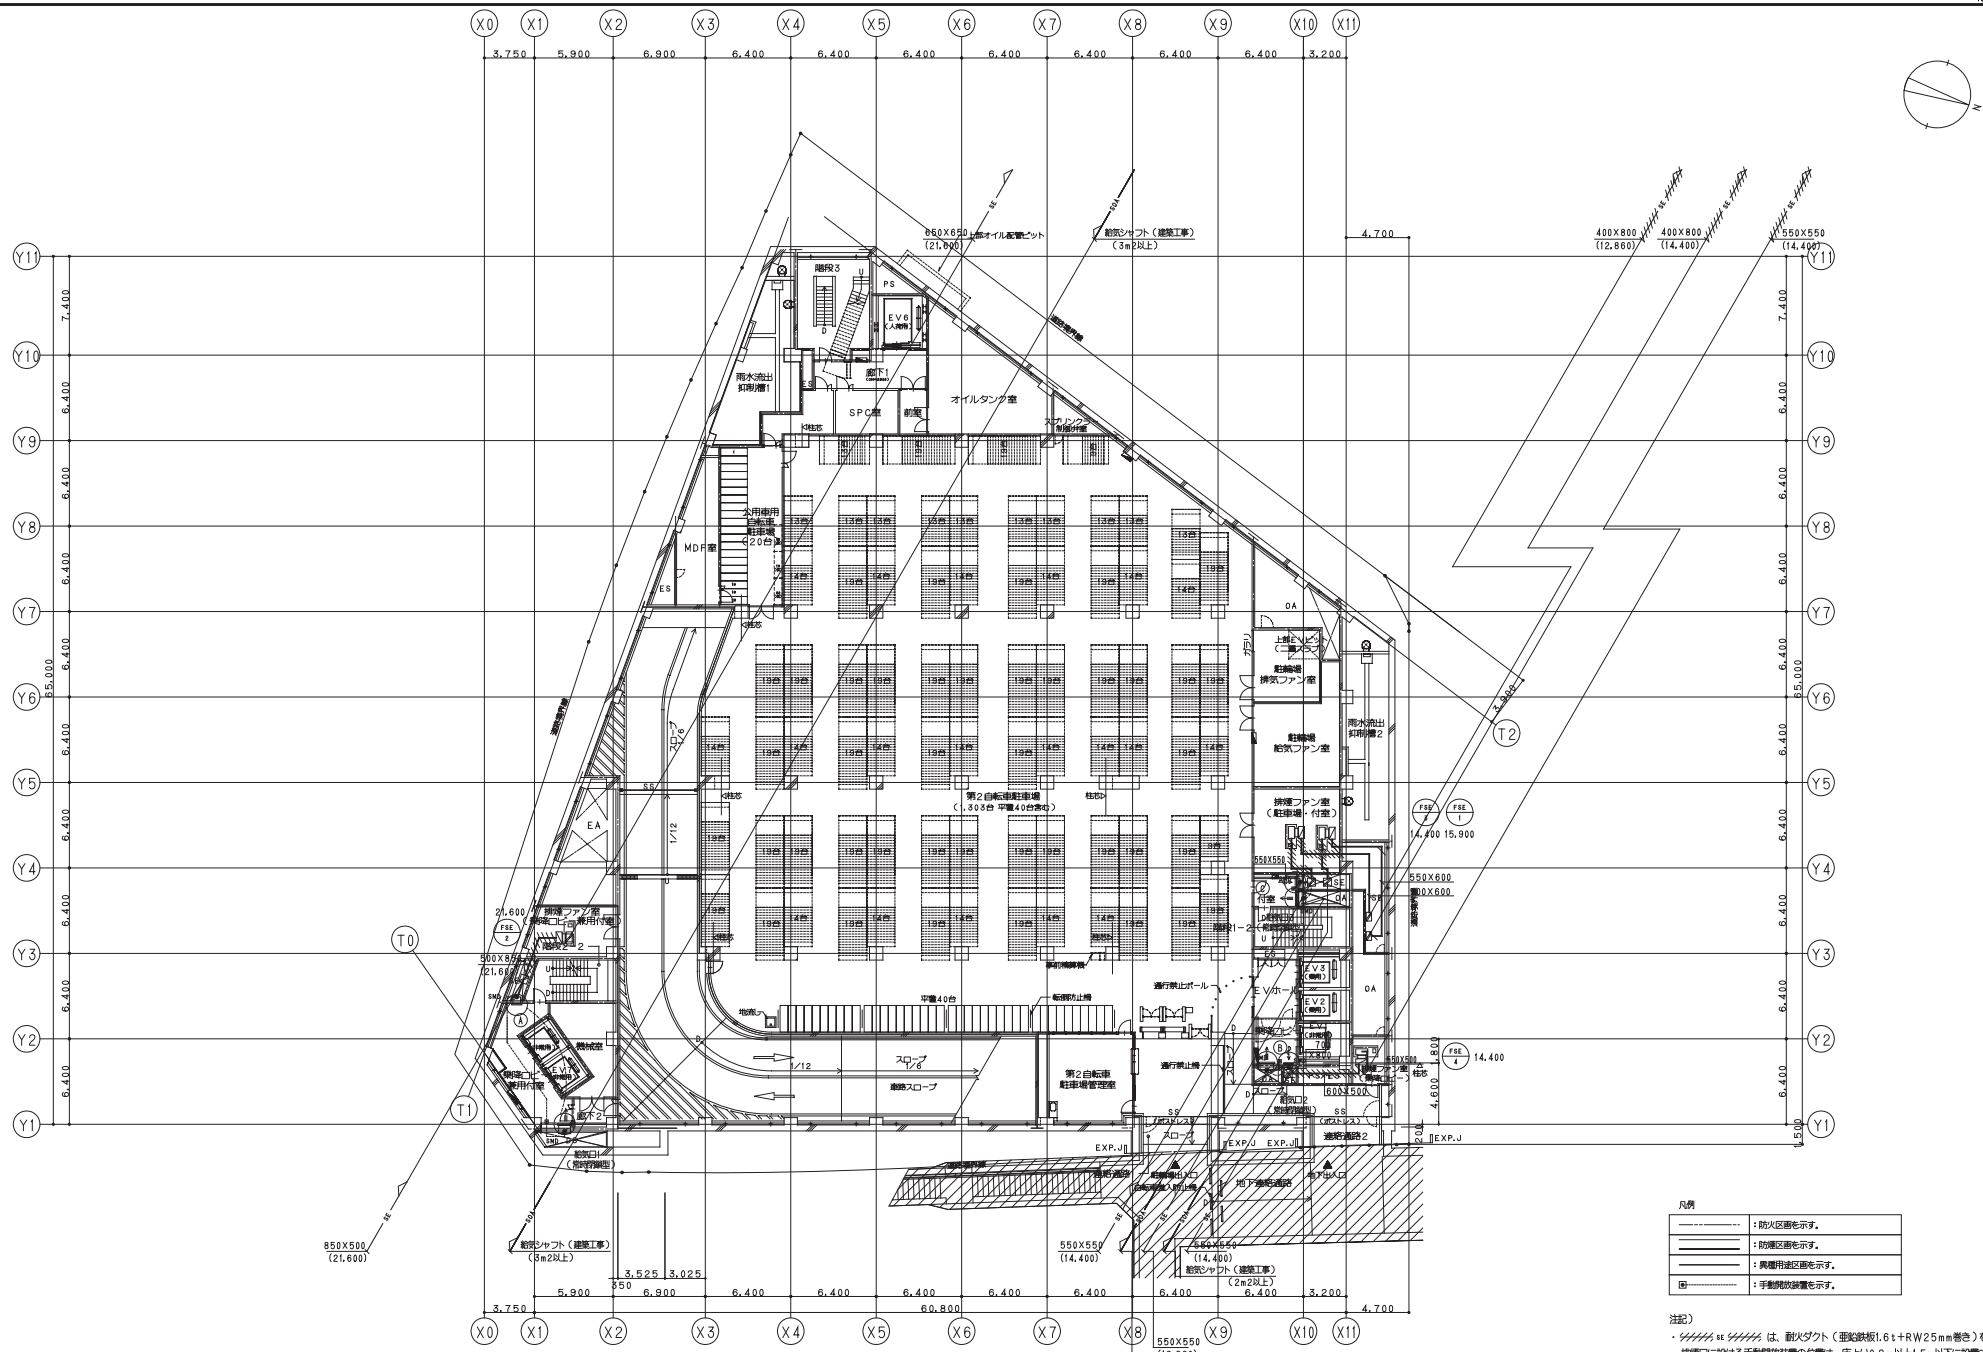

地下1階平面図

鹿島・東畑設計共同企業体

鹿島建設株式会社一級建築士事務所
株式会社東畑建築事務所

設備 協力会社
会社名 新菱冷熱工業㈱ 横浜支店
担当者

竣工図 2013.02.28
工事監理 設計 施工

戸塚駅西口第1地区第二種市街地再開発事業に伴う
公益施設整備事業新築工事
空調設備（排煙設備）
地下1階平面図

SCALE 1：200(A1),1:400(A3) DATE 2011 — 4 — 28


設計責任者	設計担当者	QA担当者	CG作図者&QA担当者
平岡 雅規	鈴木 康二 中川 雄	小沢 真吾	武藤 敬明
鈴木 康介 杉谷 広臣			

一級建築士 241775 八木 佳

JOB 090536B

DWG M —304

本図面は建物の維持管理のための参考資料です。建物の現状と図面が完全に一致していることを保証するものではありません。

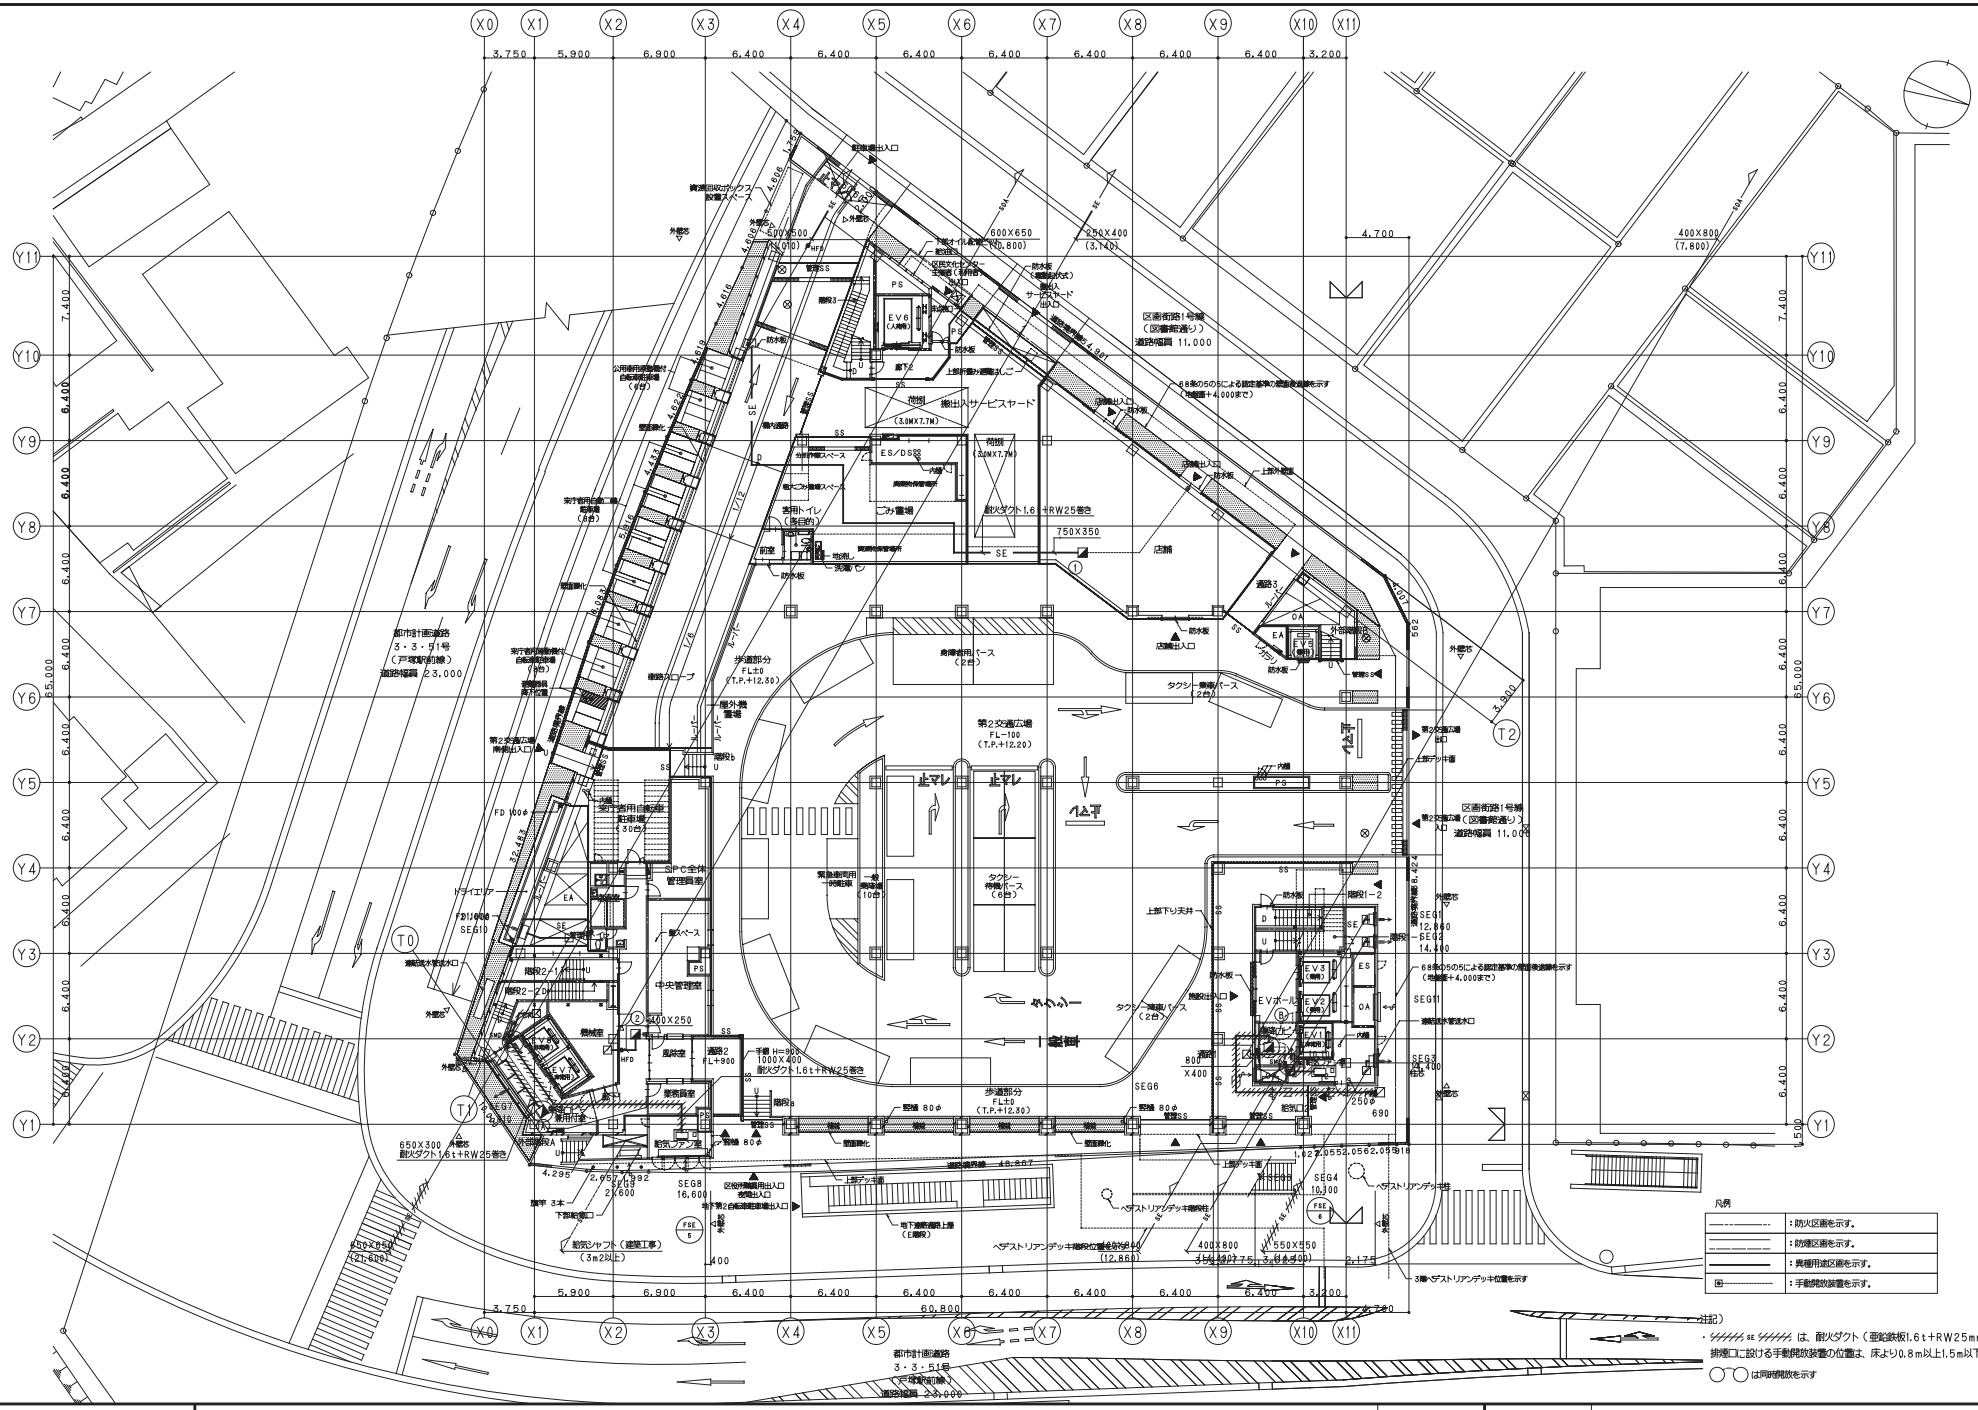

鹿島・東畑設計共同企業体
鹿島建設株式会社一級建築士事務所
株式会社東畑建築事務所

設備 協力会社
会社名 新菱冷熱工業㈱ 横浜支店
担当者

竣工図 2013. 02. 28
作図者 設計 工事

戸塚駅西口第1地区第二種市街地再開発事業に伴う
公益施設整備事業新築工事
空調設備（排煙設備）
1階平面図

SCALE 1：200(A1),1:400(A3) DATE 2011 — 4 — 28

設計責任者	設計担当者				QA担当者	CG作図者&QA担当者
平岡 雅規	北元 康二	中川 哲	鈴木 雄介	杉谷 広司	小沢 真吾	武藤 敬明

一級建築士 241775 八木 佳

JOB 090536B
DWG M —305

本図面は建物の維持管理のための参考資料です。建物の現状と図面が完全に一致していることを保証するものではありません。



No.

鹿島・東畑設計共同企業体

鹿島建設株式会社一級建築士事務所
株式会社東畑建築事務所

設備 協力会社
会社名 新菱冷熱工業㈱ 横浜支店
担当者

竣工図 2013. 02. 28
工事監理 設計 施工

戸塚駅西口第1地区第二種市街地再開発事業に伴う
公益施設整備事業新築工事
空調設備（排煙設備）
2階平面図


SCALE 1：200(A1),1:400(A3) DATE 2011 — 4 — 28

設計責任者	設計担当者					QA担当者	CG作図者&QA担当者
平岡 雅規	鈴木	藤江	中川	佳	小沢 真吾	武藤 敬明	
	鈴木	藤江	杉谷	広喜			

一級建築士 241773
八木 佳

JOB 090536B
DWG M —306

本図面は建物の維持管理のための参考資料です。建物の現状と図面が完全に一致していることを保証するものではありません。

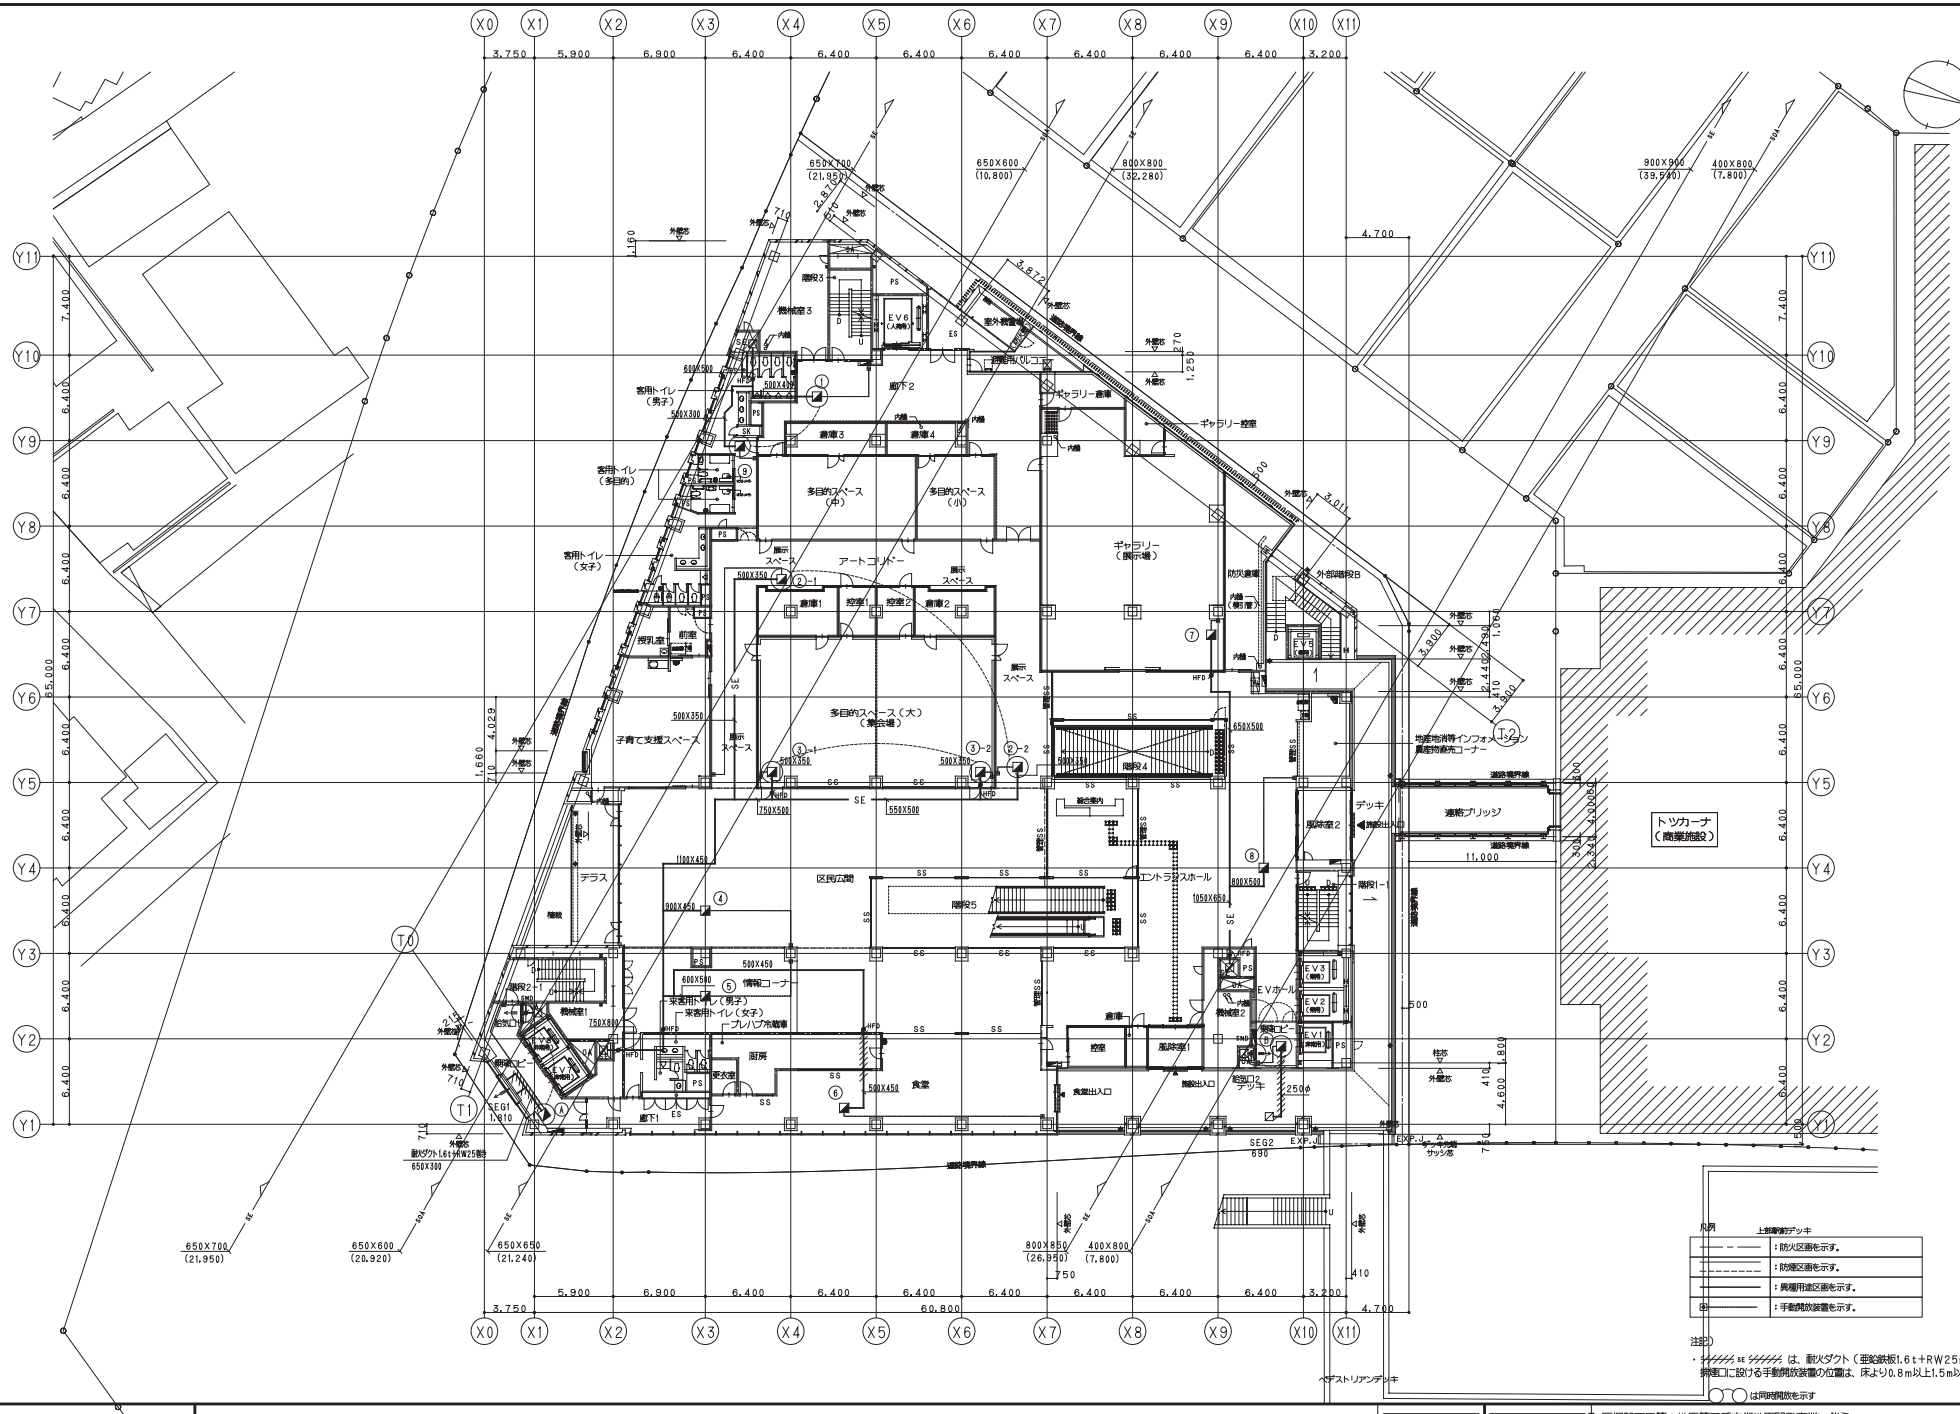

鹿島・東畑設計共同企業体

鹿島建設株式会社一級建築士事務所
株式会社東畑建築事務所

設備 協力会社
会社名 新菱冷熱工業㈱ 横浜支店
担当者

竣工図 2013. 02. 28
工事監理 設計 施工

戸塚駅西口第１地区第二種市街地再開発事業に伴う
公益施設整備事業新築工事
空調設備（排煙設備）
3階平面図


SCALE 1：200(A1),1:400(A3) DATE 2011 — 4 — 28

設計責任者	設計担当者	QA担当者	CG作図者&QA担当者
平岡 雅秋	北元 憲二 中川 雄	小沢 真吾	武藤 敬明
	鈴木 誠介 杉谷 広昌		

一級建築士 241773
八木 佳

JOB 090536B
DWG M —307

本図面は建物の維持管理のための参考資料です。建物の現状と図面が完全に一致していることを保証するものではありません。

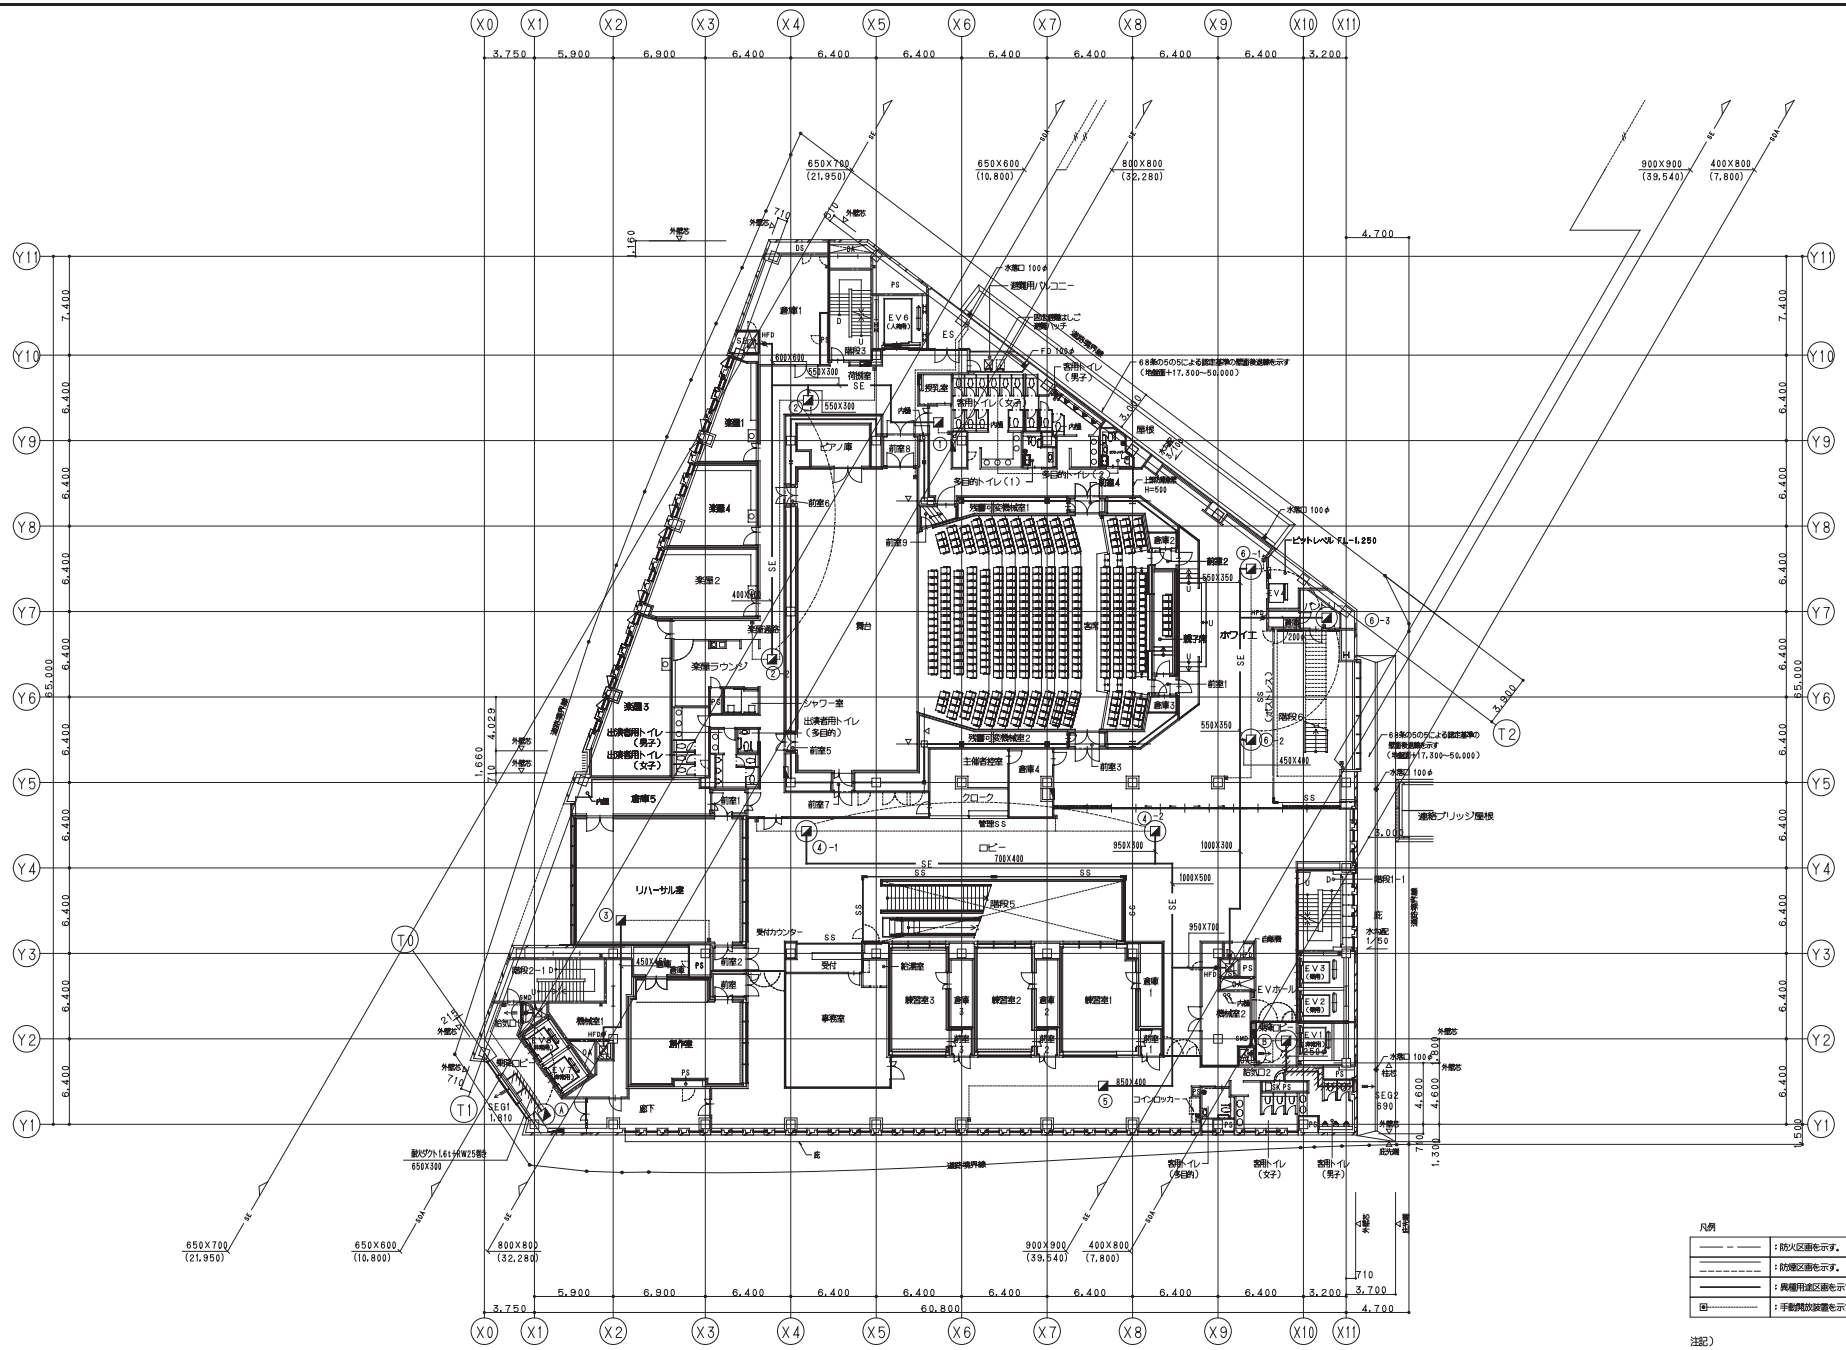

鹿島・東畑設計共同企業体

鹿島建設株式会社一級建築士事務所
株式会社東畑建築事務所

設備 協力会社
会社名 新菱冷熱工業㈱ 横浜支店
担当者

竣工図 2013. 02. 28
工事監理 設計 施工

戸塚駅西口第1地区第二種市街地再開発事業に伴う
公益施設整備事業新築工事
空調設備（排煙設備）
4階平面図

SCALE 1：200(A1),1:400(A3) DATE 2011 — 4 — 28


設計責任者	設計担当者	QA担当者	CG作図者&QA担当者
平岡 雅規	松本 憲二 中川 哲 鈴木 誠介 杉谷 広臣	小沢 真吾	武藤 敬明


一級建築士 241775 八木 佳

JOB 090536B

DWG M —308

本図面は建物の維持管理のための参考資料です。建物の現状と図面が完全に一致していることを保証するものではありません。

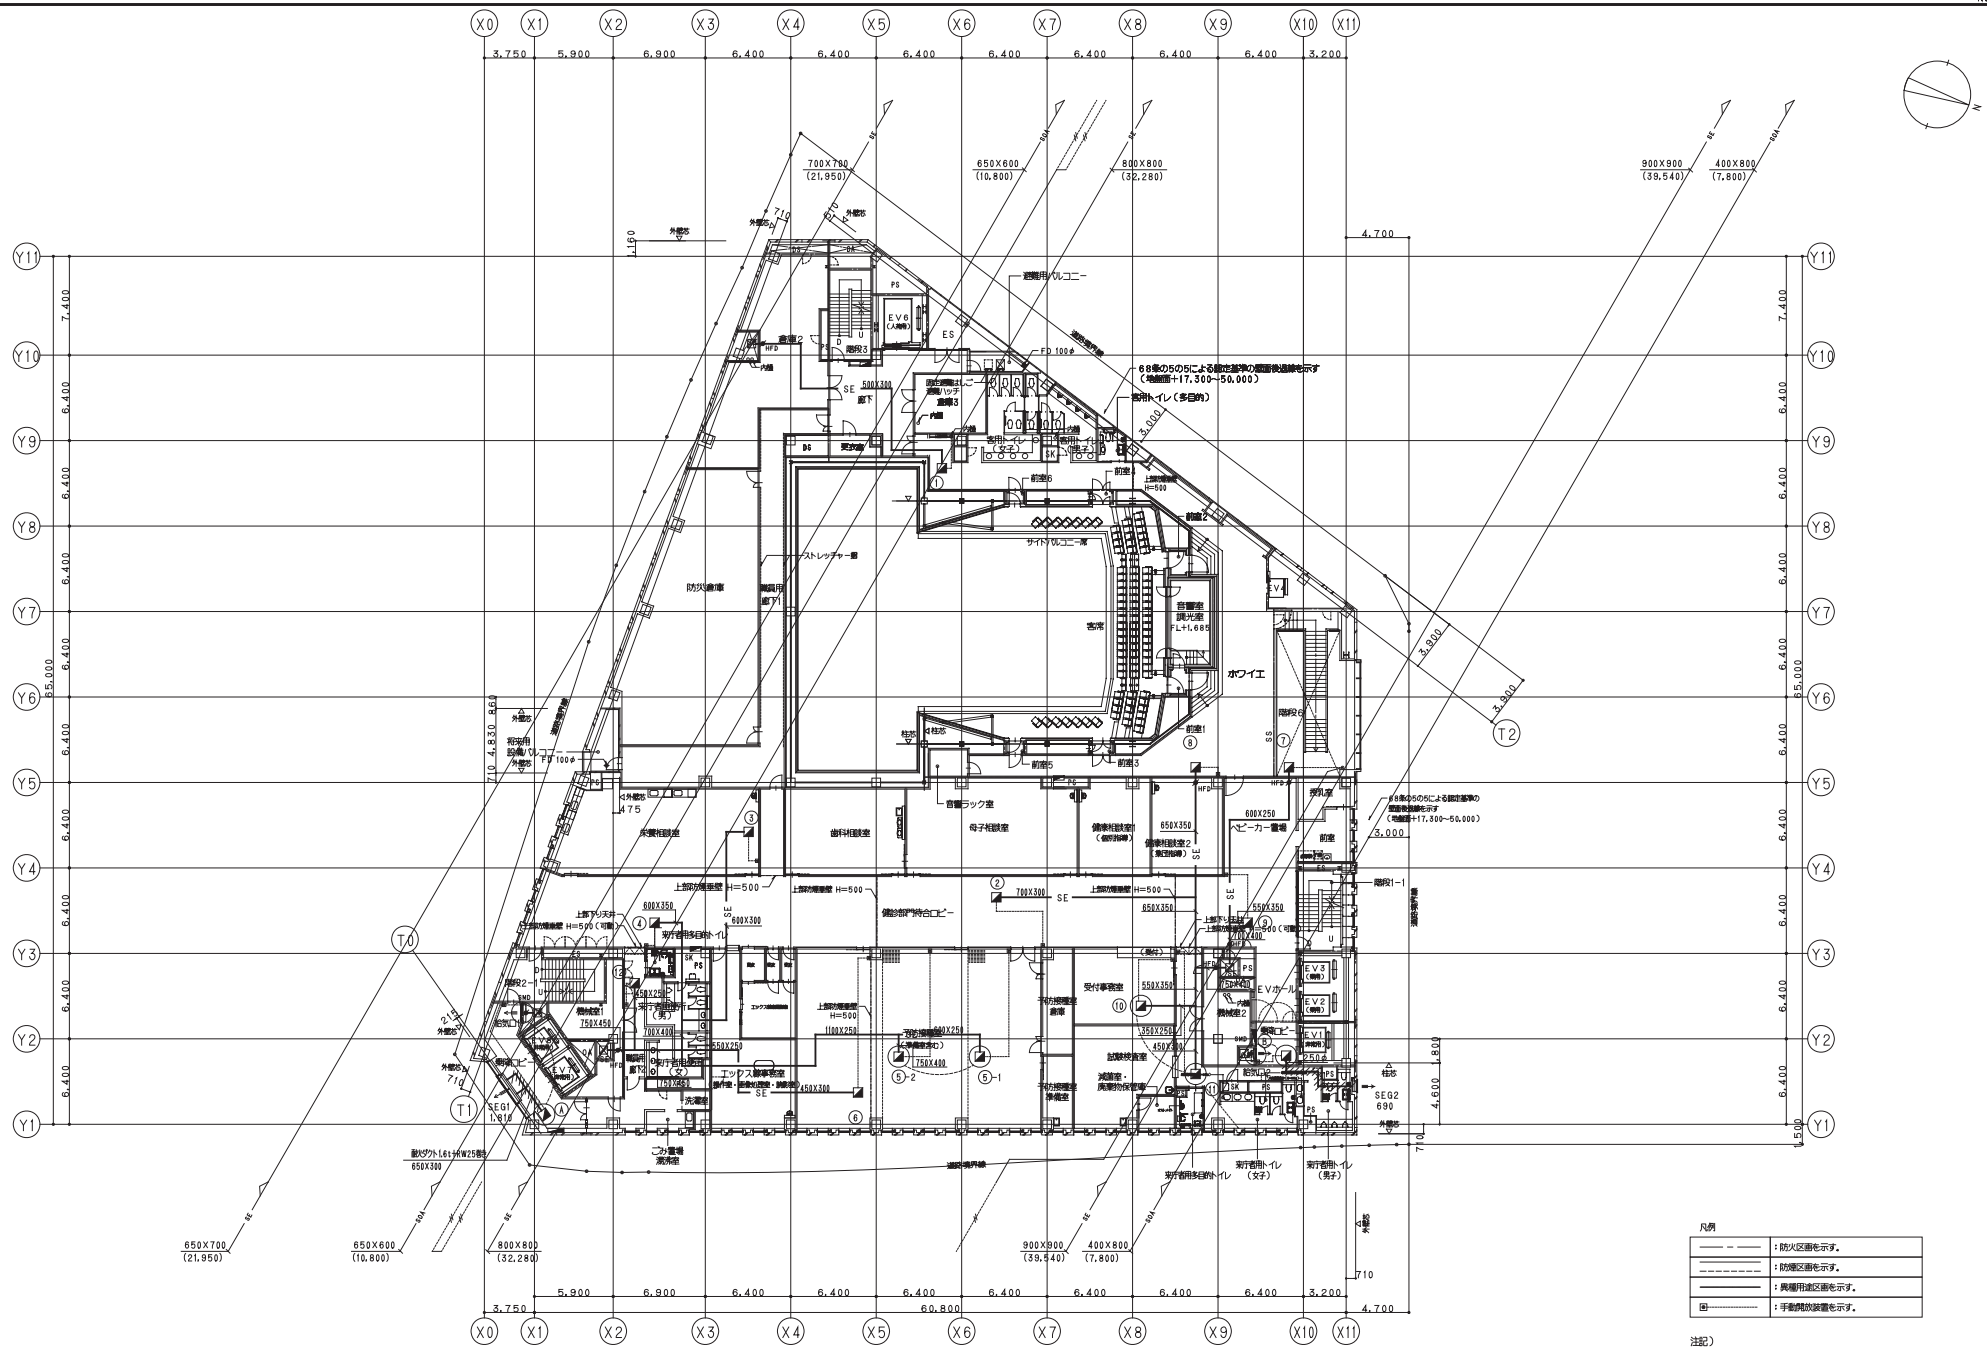
X0 X1 X2 X3 X4 X5 X6 X7 X8 X9 X10 X11
Y11 Y10 Y9 Y8 Y7 Y6 Y5 Y4 Y3 Y2 Y1
T0 T1 T2
3,750 5,900 6,900 6,400 6,400 6,400 6,400 6,400 6,400 6,400 3,200
60,800
65,000
7,400
6,400
4,700
3,900
3,000
700X780 (21,950)
650X600 (10,800)
800X800 (32,280)
900X900 (39,540)
400X800 (7,800)
650X700 (21,950)
800X800 (32,280)
（地盤面＋17.300～50.000）
避難用バルコニー
客用トイレ（多目的）
客用トイレ（女子）
客用トイレ（男子）
前室1
前室2
前室3
前室5
前室6
階段1
階段2
階段3
階段6
防災倉庫
ストレッチャー置
サイトバルコニー床
音響室
調光室
FL+1.685
ホワイエ
EV1
EV2（乗用）
EV3（乗用）
EVT（非常用）
EVホール
受付事務室
授乳室
前室
ベビーカー置場
母子相談室
健康相談室（個別指導）
健康相談室2（集団指導）
歯科相談室
ロビー
エックス線事務室
操作室・画像処理・読影室
試験検査室
減菌室・廃棄物保管庫
事務室
更衣室
男子
女子
多目的トイレ
機械室1
機械室2
倉庫2
倉庫3
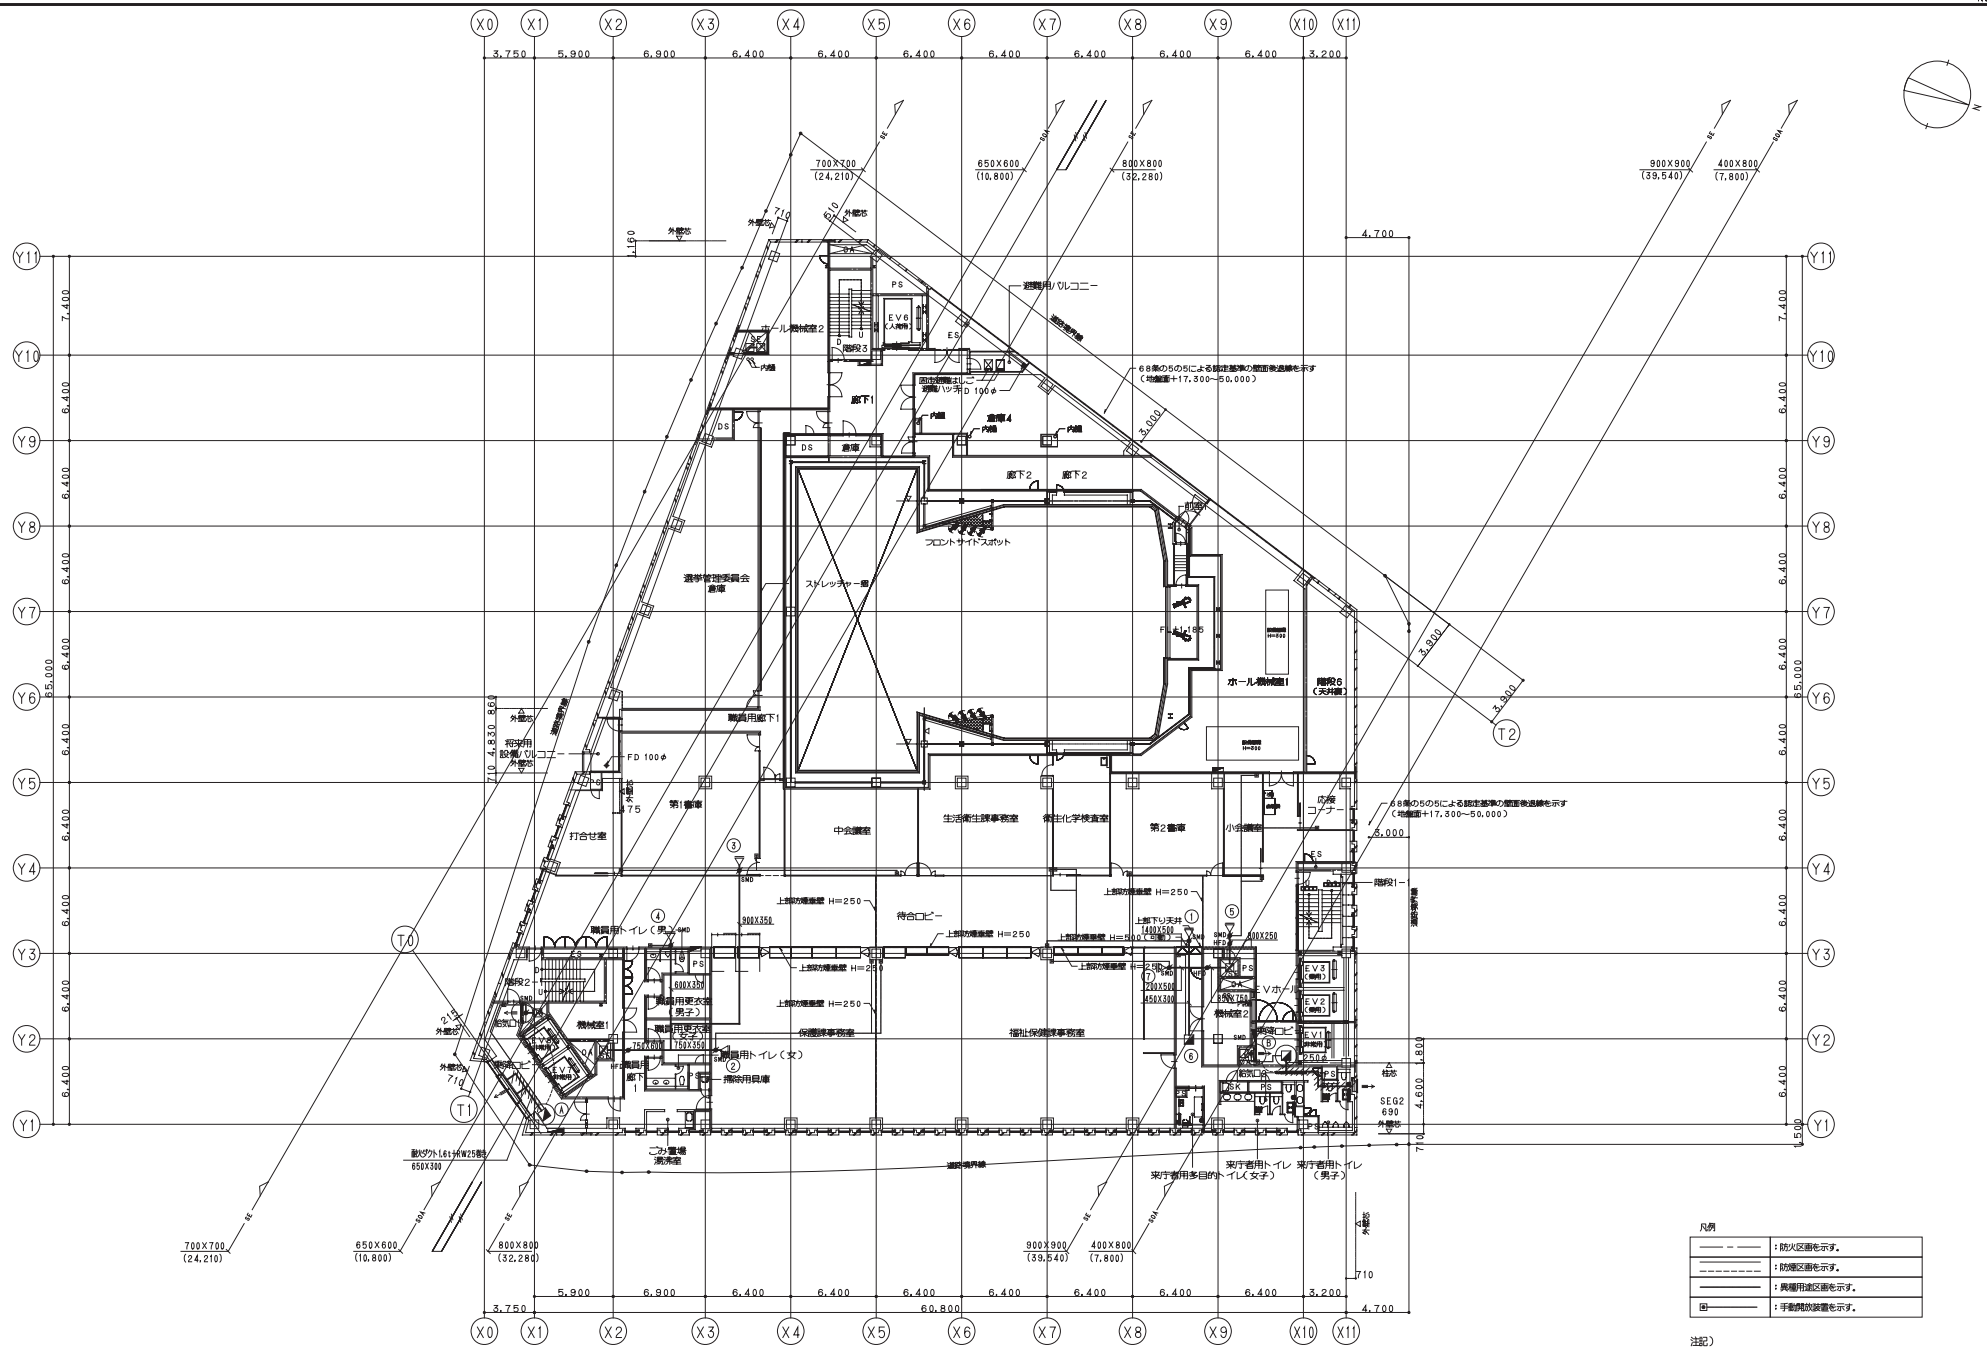

6階平面図

鹿島・東畑設計共同企業体

鹿島建設株式会社一級建築士事務所
株式会社東畑建築事務所

設備 協力会社
会社名 新菱冷熱工業㈱ 横浜支店
担当者

竣工図 2013. 02. 28
工事監理 設計 施工

戸塚駅西口第1地区第二種市街地再開発事業に伴う
公益施設整備事業新築工事
空調設備（排煙設備）
6階平面図


SCALE 1：200(A1),1:400(A3) DATE 2011 — 4 — 28

設計責任者	設計担当者			QA担当者	CG作図者&QA担当者
平岡 雅規	鈴木	藤井	杉谷 広昌	小沢 真吾	武藤 敬明

一級建築士 241775
八木 佳

JOB 090536B
DWG M —310

本図面は建物の維持管理のための参考資料です。建物の現状と図面が完全に一致していることを保証するものではありません。

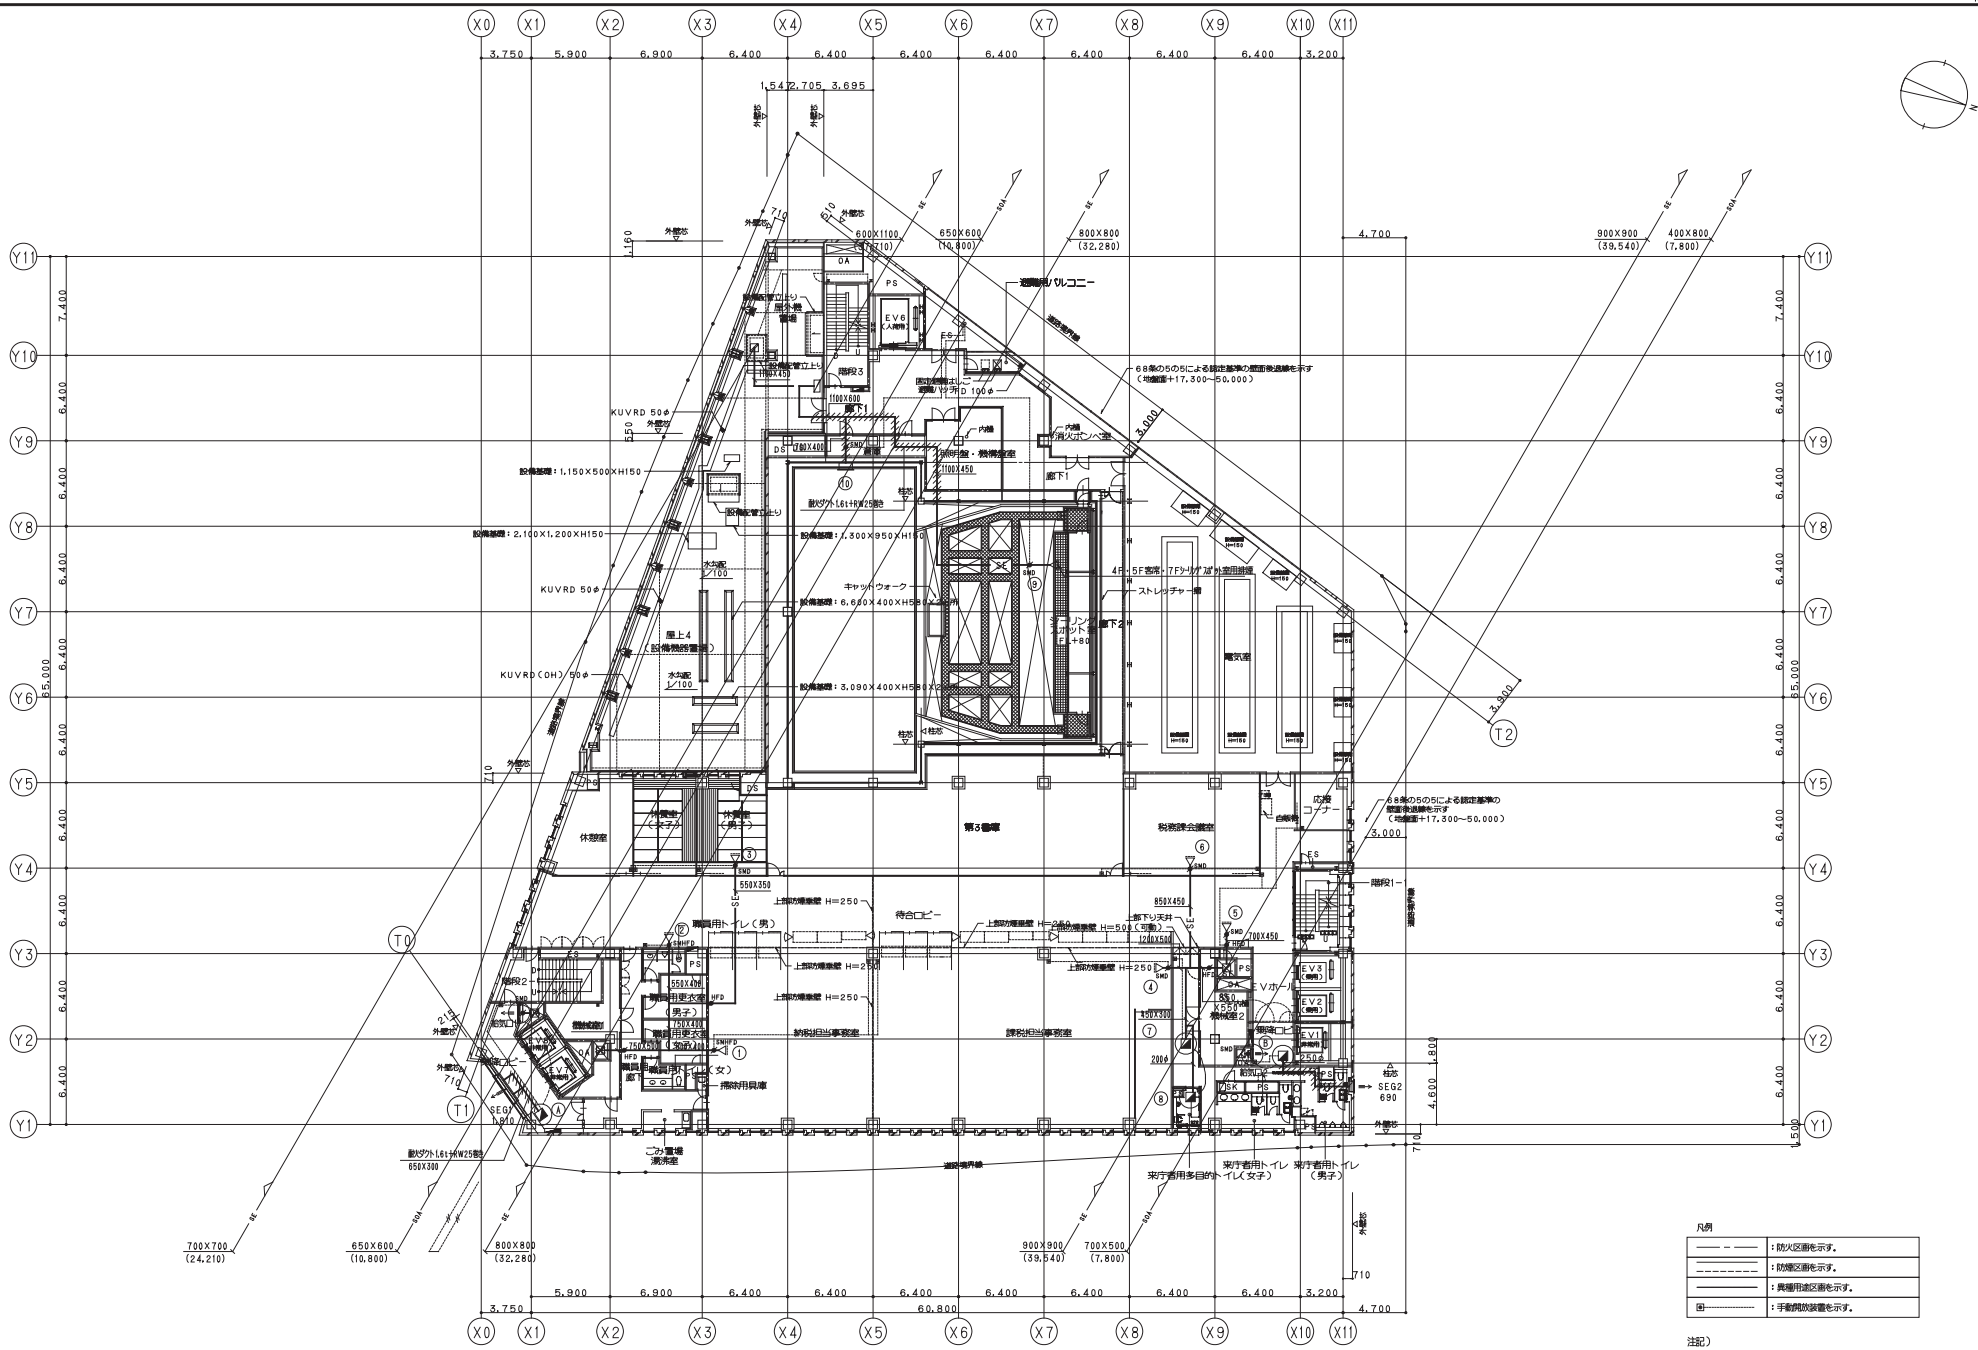

7階平面図

鹿島・東畑設計共同企業体

鹿島建設株式会社一級建築士事務所
株式会社東畑建築事務所

設備 協力会社
会社名 新菱冷熱工業㈱ 横浜支店
担当者

竣工図 2013.02.28
工事監理 設計 施工

戸塚駅西口第1地区第二種市街地再開発事業に伴う
公益施設整備事業新築工事
空調設備（排煙設備）
7階平面図


SCALE 1：200(A1),1：400(A3) DATE 2011－4－28

設計責任者 平岡 雅敬
設計担当者 鈴木 重仁 中川 格 鈴木 雄介 杉谷 広吉
QA担当者 小沢 真吾
CD原価QA担当者 武藤 敬明

一級建築士 241773 八木 佳

JOB 090536B
DWG M－311

本図面は建物の維持管理のための参考資料です。建物の現状と図面が完全に一致していることを保証するものではありません。

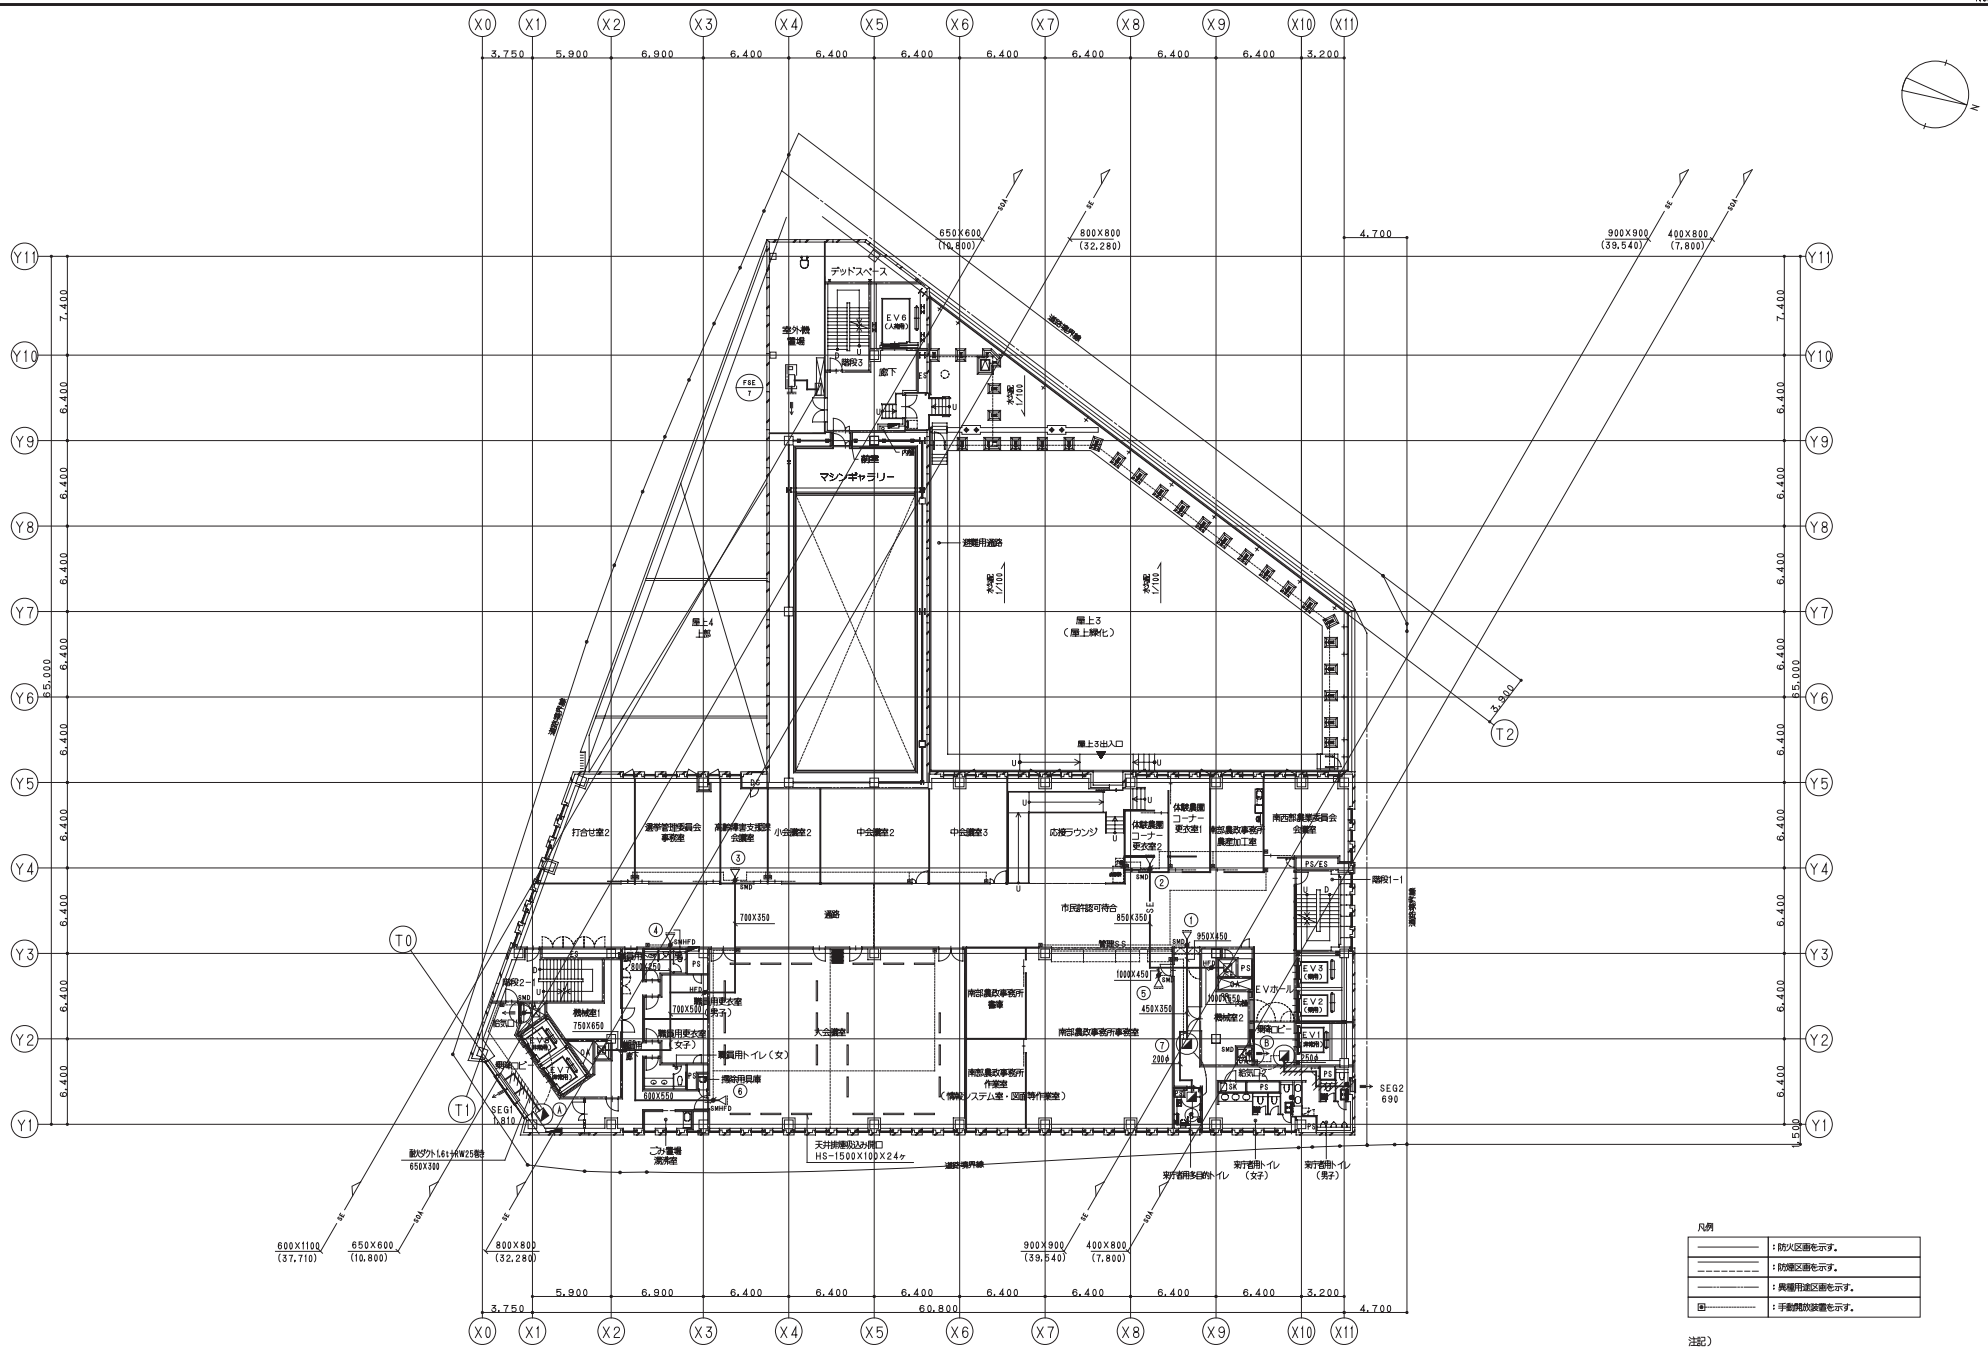

8階平面図

凡例

———	：防火区画を示す。
- - - - -	：防煙区画を示す。
———	：異種用途区画を示す。
⊞———	：手動開放装置を示す。


注記）

・ SE は、耐火ダクト（亜鉛鉄板t.6＋RW25mm巻き）を示す。
・大会議室（在来天井）は、天井チャンバー方式の為、天井面の有効開口率を1.0%以上確保する。
○○ は同時開放を示す

鹿島・東畑設計共同企業体	
鹿島建設株式会社一級建築士事務所 株式会社東畑建築事務所	

設備 協力会社	竣工図 2013.02.28	戸塚駅西口第1地区第二種市街地再開発事業に伴う公益施設整備事業新築工事 空調設備（排煙設備） 8階平面図	JOB 090536B
会社名 新菱冷熱工業㈱ 横浜支店	工事監理 設計 施工	SCALE 1：200(A1),1:400(A3) DATE 2011 — 4 — 28	DWG M —312
担当者		設計責任者 平岡 雅規 / 設計担当者 鈴木 雄介 / 杉谷 広臣 / 中川 雄 / QA担当者 小沢 真吾 / CG作図&QA担当者 武藤 敬明	一級建築士 241775 八木 佳

本図面は建物の維持管理のための参考資料です。建物の現状と図面が完全に一致していることを保証するものではありません。

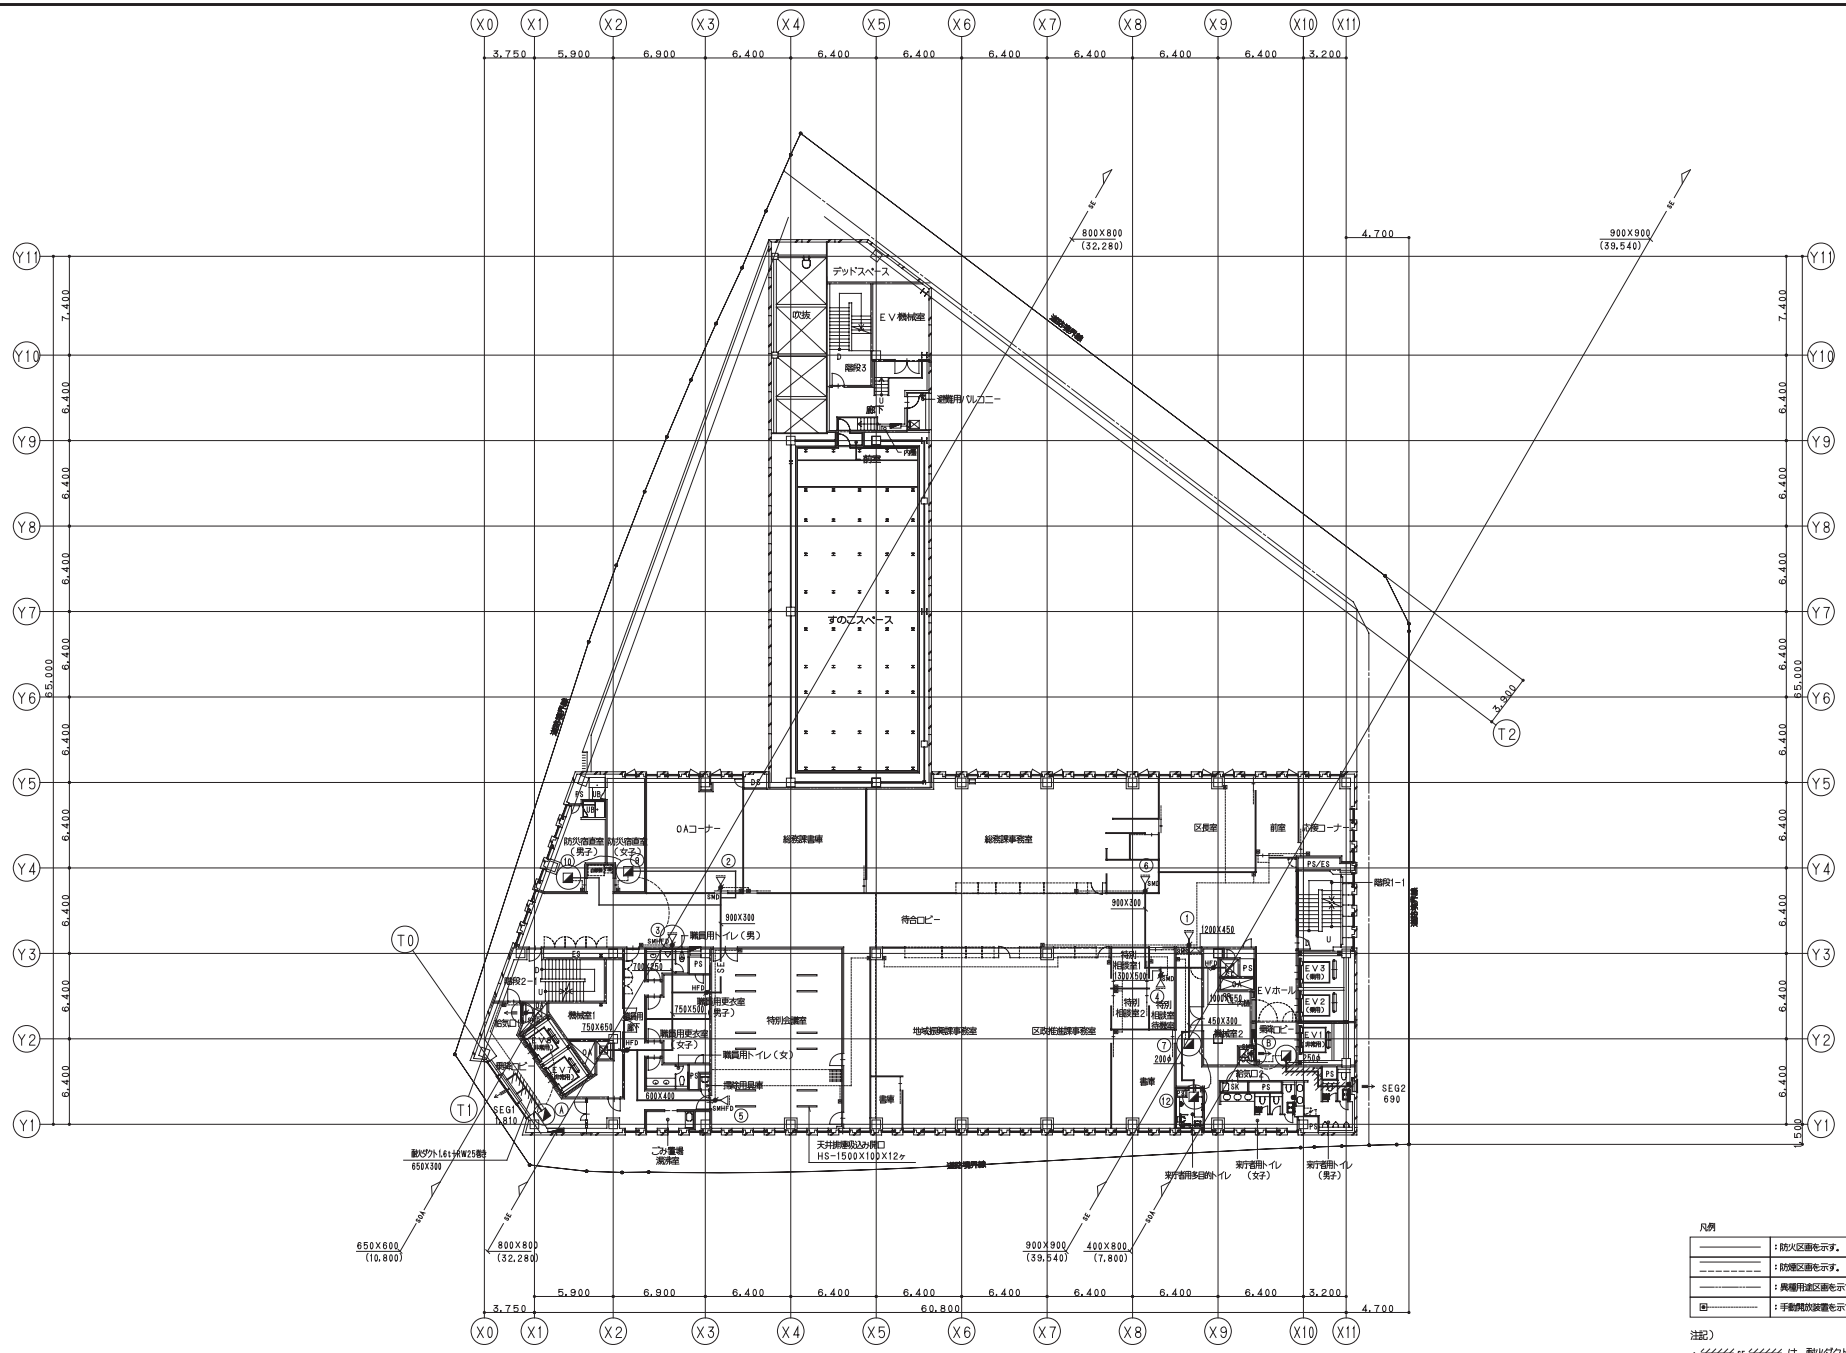

鹿島・東畑設計共同企業体

鹿島建設株式会社一級建築士事務所
株式会社東畑建築事務所

設備 協力会社
会社名 新菱冷熱工業㈱ 横浜支店
担当者

竣工図 2013.02.28
工事監理 設計 施工

戸塚駅西口第1地区第二種市街地再開発事業に伴う
公益施設整備事業新築工事
空調設備（排煙設備）
9階平面図


SCALE 1：200(A1),1:400(A3) DATE 2011 — 4 — 28

設計責任者	設計担当者			QA担当者	CG作成者	QA担当者
平岡 雅規	鈴木	豊仁	中川 桂	小沢 真吾	武藤 敬明	
	鈴木	雄介	杉谷 広臣			

一級建築士 241775
八木 佳

JOB 090536B
DWG M —313

本図面は建物の維持管理のための参考資料です。建物の現状と図面が完全に一致していることを保証するものではありません。

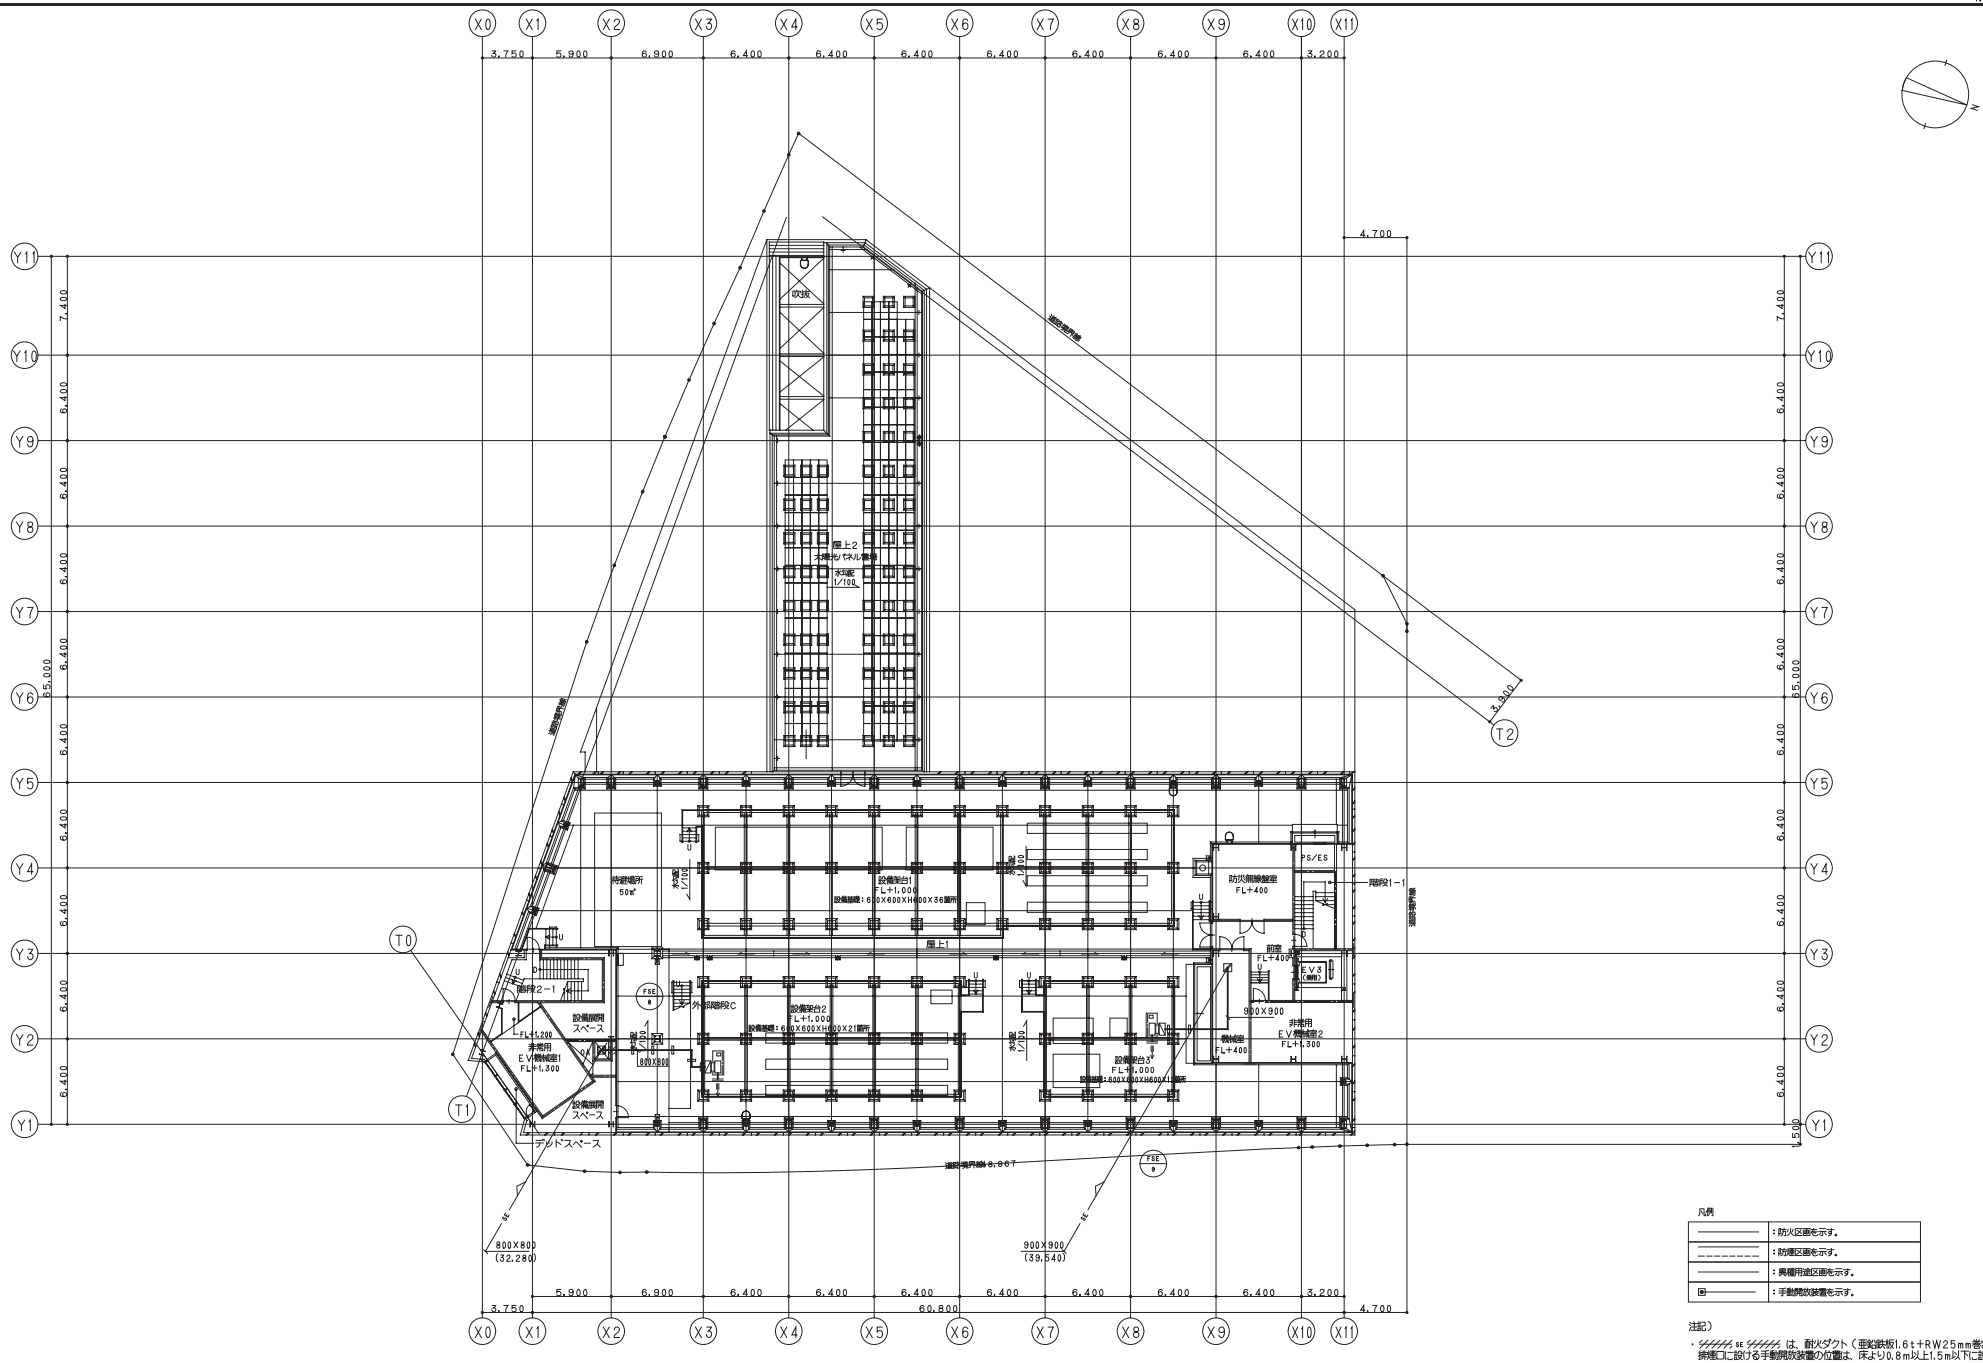

塔屋平面図

鹿島・東畑設計共同企業体

鹿島建設株式会社一級建築士事務所
株式会社東畑建築事務所

設備 協力会社
会社名 新菱冷熱工業㈱ 横浜支店
担当者

竣工図 2013.02.28
工事監理 設計 施工

戸塚駅西口第１地区第二種市街地再開発事業に伴う
公益施設整備事業新築工事
空調設備（排煙設備）
塔屋平面図

SCALE 1：200(A1),1:400(A3) DATE 2011 — 4 — 28

設計責任者	設計担当者			QA担当者	CG作図者	QA担当者
平岡 雅規	鈴木	鈴木	中川 佳	小沢 真吾	武藤 敬明	
	鈴木	紺介	杉谷 広臣			


一級建築士 241775
八木 佳

JOB 090536B
DWG M —314

本図面は建物の維持管理のための参考資料です。建物の現状と図面が完全に一致していることを保証するものではありません。

1	熱源廻り制御（1）	1sets


区役所系統

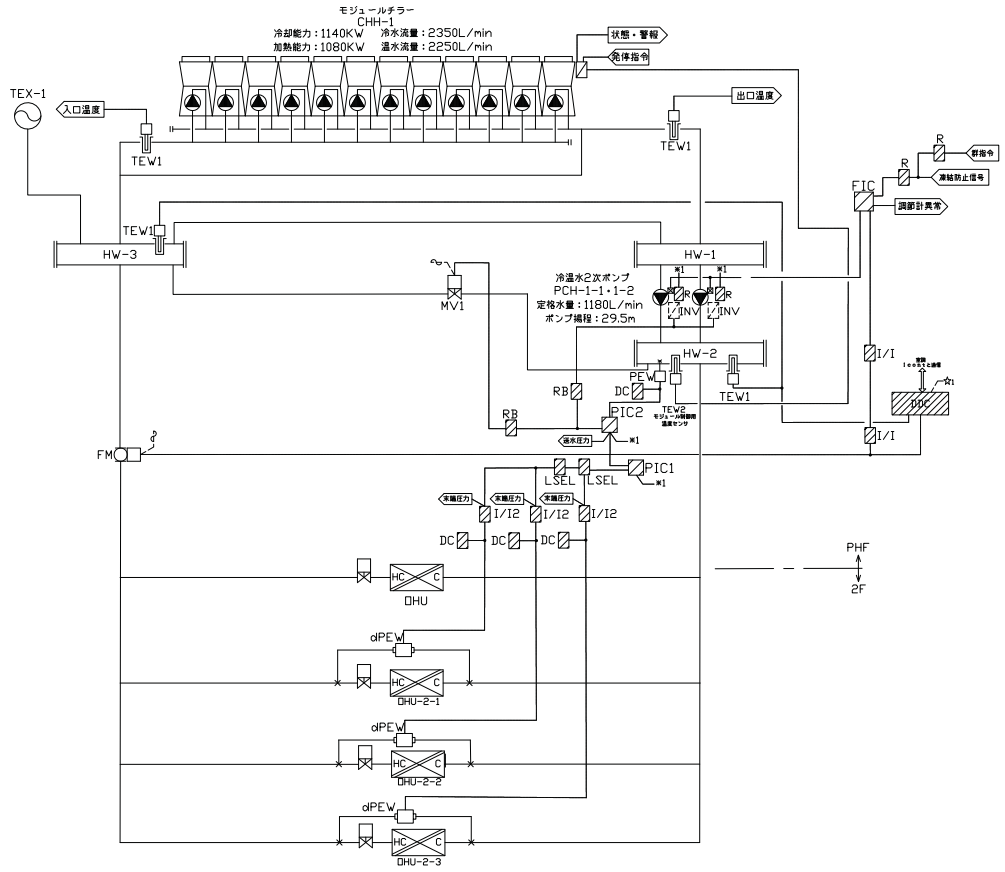


制御項目

1．熱源機台数制御
・台数制御（機器メーカ付属機能）
送水温度により熱源機の発停制御を行う。

2．2次ポンプ台数制御
負荷流量により2次ポンプ必要台数を演算し下図のように発停制御を行う。
またベースポンプの自動ローテーションを行う。
故障機については台数制御対象から除外するものとする。

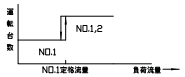

3．送水圧力制御
□HU-2-1・2-2・2-3の末端差圧の低い方(L□セレクト)を選択し2次ポンプ吐出圧力設定を可変し
吐出圧により下図のようにインバータの比例制御及びポンプバイパス弁の比例制御を行う。

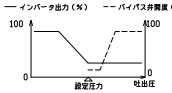


4．凍結防止制御時ポンプ強制運転制御
外調機側で凍結防止制御が□Nになった場合2次ポンプを強制運転する。
凍結防止でのポンプ運転はプライオリティが一番高い事とする。

5．中央監視システムとの通信
（発停・監視・設定・計測）

2	熱源廻り制御（2）	1sets

区民文化センター系統

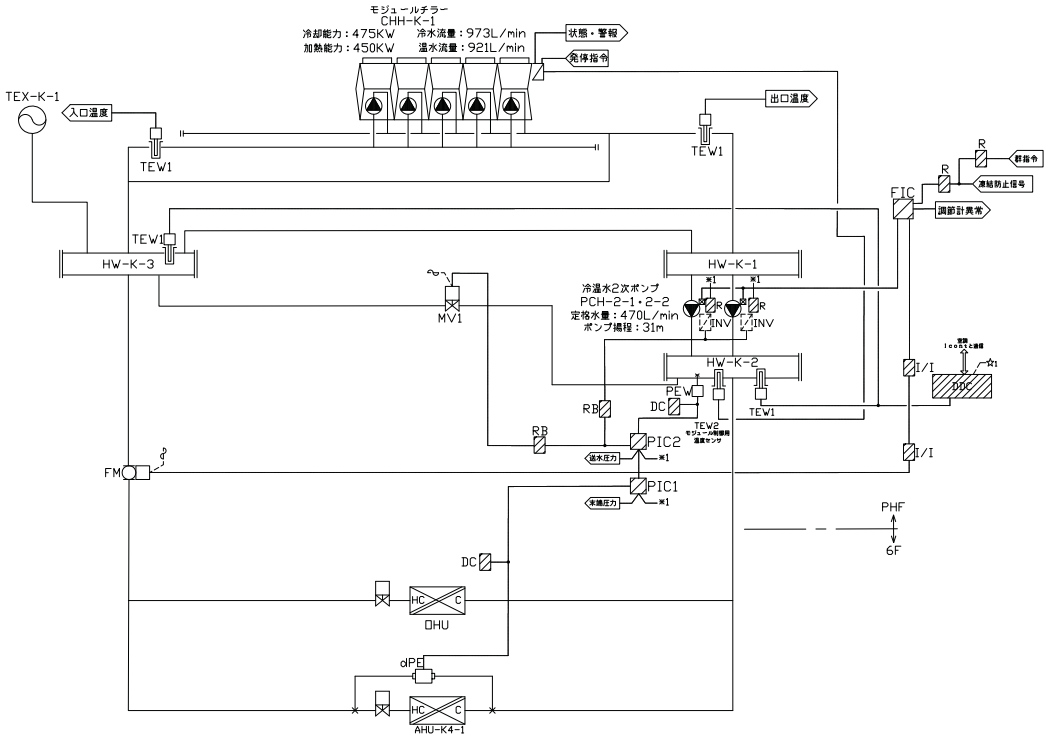


制御項目

1．熱源機台数制御
・台数制御（機器メーカ付属機能）
送水温度により熱源機の発停制御を行う。

2．2次ポンプ台数制御
負荷流量により2次ポンプ必要台数を演算し下図のように発停制御を行う。
またベースポンプの自動ローテーションを行う。
故障機については台数制御対象から除外するものとする。



3．送水圧力制御
AHU-K5-1の末端差圧により2次ポンプ吐出圧力設定を可変し
吐出圧により下図のようにインバータの比例制御及びポンプバイパス弁の比例制御を行う。

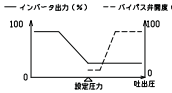

4．凍結防止制御時ポンプ強制運転制御
外調機側で凍結防止制御が□Nになった場合2次ポンプを強制運転する。
凍結防止でのポンプ運転はプライオリティが一番高い事とする。

5．中央監視システムとの通信
（発停・監視・設定・計測）

鹿島・東畑設計共同企業体

鹿島建設株式会社一級建築士事務所
株式会社東畑建築事務所

設備　協力会社
会社名　新菱冷熱工業(株)
横浜支店
担当者

竣工図　2013.02.28
工事監理　設計　施工

戸塚駅西口第1地区第二種市街地再開発事業に伴う
公益施設整備事業新築工事
空調設備（自動制御設備）
計装図（1）

SCALE　N.S　DATE　2011 — 4 — 28


設計責任者	設計担当者					CA担当者	CD部署CA担当者
平岡　雅徳	弘志	豊仁	中川	雄	小沢　寿香	武藤 敏明
	伸介	宗仁	紹介	紗谷	広告		
	鈴木						

一級建築士　241713
八木 佳

JOB　090536B
DWG　M — 401

本図面は建物の維持管理のための参考資料です。建物の現状と図面が完全に一致していることを保証するものではありません。

外調機	台数	常時送風量 (m3/h)	外冷時風量 (m3/h)	3種換気	排気風量 (m3/h)	系統名	余剰換気 (通常時)	排気風量 (m3/h)	系統名	余剰換気 (外冷時)	排気風量 (m3/h)	系統名
□HU-2-1	1	3550	5350	FE-2-6	1900	2F来庁者WC	FE-2-8	1650	2F共用待合ロビー	FE-2-9	1800	2F共用待合ロビー
□HU-2-2	1	4700	7050	FE-2-1	200	2F分別ごみ庫	FE-2-12-1	1800	2F事務室	FE-2-13-1	1175	2F事務室
				FE-2-2	200	2F湯沸室(Y1~Y2)	FE-2-12-2	1800	2F事務室	FE-2-13-2	1175	2F事務室
				FE-2-3	700	2F戸籍課倉庫						
□HU-2-3	1	3150	4700	FE-2-4	200	2F湯沸室(Y9~Y10)	FE-2-10	1350	2F事務室	FE-2-11	1550	2F事務室
				FE-2-5	1600	2F職員用WC						
□HU-5-1	1	3250	4950	FE-5-1	100	5F 授乳室	FE-5-12	1200	5F検診部門待合ロビー	FE-5-13-1	1200	5Fベビーカー置場
□HU-5-2	1	3400	5200	FE-5-3	200	5F予防接種室倉庫				FE-5-13-2	1200	5Fベビーカー置場
				FE-5-4	1450	5F来庁者WC(Y9~Y10)				FE-5-14	1100	5F検診部門待合ロビー
				FE-5-7	100	5F滅菌室・廃棄物倉庫						
				FE-5-8	150	5F洗濯室						
				FE-5-9	200	5Fごみ置場・湯沸室						
				FE-5-10	1800	5F来庁者WC						
				FE-5-11	1450	5F防災倉庫						
□HU-6-1	1	3300	5150	FE-6-1	700	6F第2書庫				FE-6-9	1525	6F待合ロビー
□HU-6-2	1	2500	3700	FE-6-2	1100	6F第1書庫				FE-6-9	1525	6F待合ロビー
				FE-6-3	250	6F職員用WC(男子)						
				FE-6-4	250	6F職員用WC(女子)						
				FE-6-5	1500	6F選挙管理委員会倉庫						
				FE-6-6	200	6Fごみ置場・湯沸室						
				FE-6-8	1800	6F来庁者WC						
□HU-7-1	1	3350	5200	FE-7-1	1850	7F第3書庫	FE-7-7	1700	7F待合ロビー	FE-7-8	1625	7F待合ロビー
□HU-7-2	1	2700	4100	FE-7-2	250	7F職員用WC(女子)				FE-7-8	1625	7F待合ロビー
				FE-7-3	300	7Fごみ置場・湯沸室						
				FE-7-5	1800	7F来庁者WC						
				FE-7-6	250	7F職員用WC(男子)						
□HU-8-1	1	3100	4800	FE-8-2	250	8F職員用WC(男子)	FE-8-7	1500	8F体験農園コーナー更衣室	FE-8-8	1750	8F南部農政事務所
□HU-9-1	1	3000	4500	FE-9-2	200	9F職員用WC(男子)	FE-9-8	1500	9F区長室	FE-9-10	1550	9F待合ロビー
□HU-9-2	1	3300	4950	FE-9-3	300	9F職員用WC(女子)						
				FE-9-4	300	9Fごみ置場・湯沸室						
				FE-9-6	1800	9F来庁者WC						
				FE-9-7	650	9F総務課倉庫	FE-9-9	1750	9F待合ロビー	FE-9-11	1550	9F待合ロビー

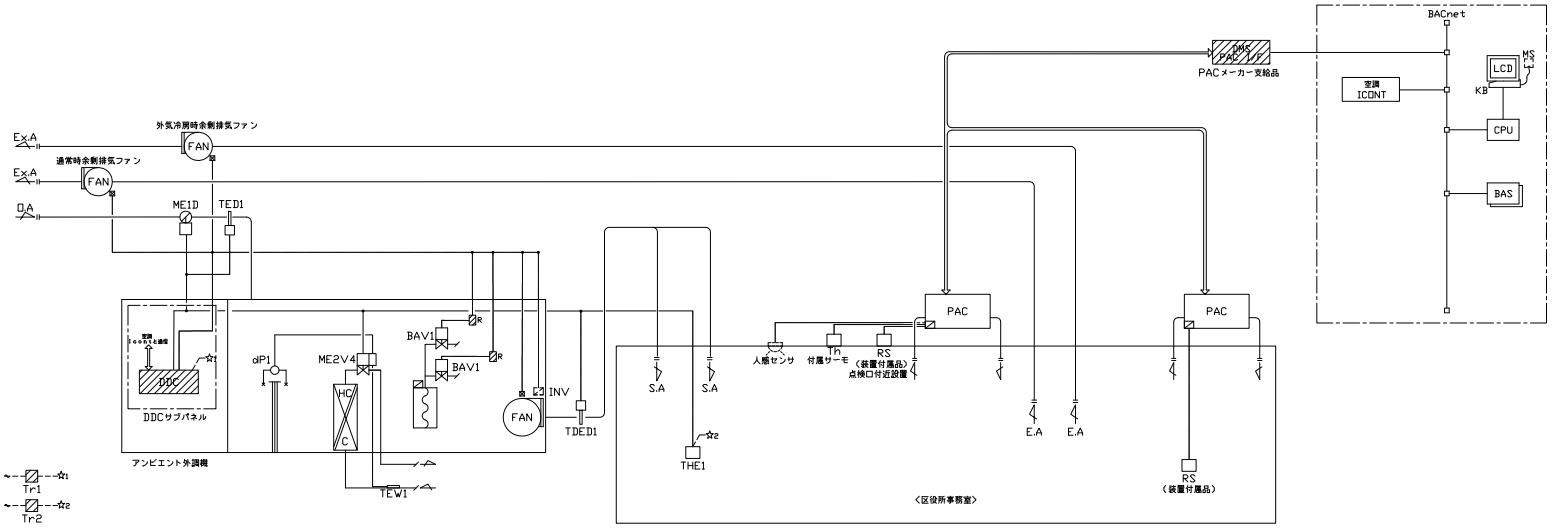

鹿島・東畑設計共同企業体

鹿島建設株式会社一級建築士事務所
株式会社東畑建築事務所

設備 協力会社
会社名 新菱冷熱工業(株) 横浜支店
担当者

竣工図 2013.02.28
工事監理 | 設計 | 施工

戸塚駅西口第1地区第二種市街地再開発事業に伴う
公益施設整備事業新築工事
空調設備(自動制御設備)
計装図(2)

SCALE N.S DATE 2011 — 4 — 28

設計責任者	設計担当者	OA担当者	CAD管理OA担当者
平岡 雅徳	谷本 豊仁 / 伊藤 豊仁 / 中川 越介 / 鈴木 紀介 / 秒谷 広告	小沢 寿吾	武藤 敏明

一級建築士 241713 八木 佳


JOB 090536B
DWG M — 402

本図面は建物の維持管理のための参考資料です。建物の現状と図面が完全に一致していることを保証するものではありません。

＜タスクアンビエント外調機制御＞


1．給気温度制御(通常時)

給気ダクト設置の給気温度検出器により給気温度を検出し設定値になる様に給気温度一定制御を行う。
冷温水弁は冷温水ポンプの増減段など配管内圧力変動による
設定値以上の通流量を抑制する為冷水・温水設定最大流量で制御を行う。

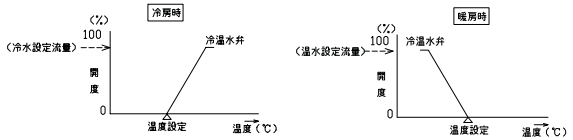

2．給気温度制御(外気冷房時)

給気ダクト設置の給気温度検出器により給気温度を検出し設定値になる様に給気温度一定制御を行う。
外気量だけで計測値が設定値に追いつかなかった場合冷温水2方弁の制御を開始する。

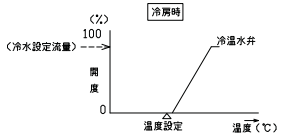


3．外気冷房制御

下記の条件が成立した時外気冷房有効と判断し
外気冷房余剰排気ファンの起動及びインバーターの2位置制御を行う。

＜条件＞

- 外気エンタルピー＜室内エンタルピー
- 外気温度＜室内温度
- 外気露点温度＜外気露点温度上限値
- 外気露点温度＞外気露点温度下限値
- 外気温度下限値＜外気温度
- 中央監視装置からの外気冷房許可／禁止が許可

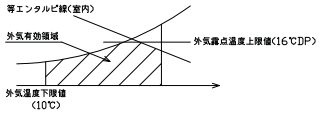

4．送風機INV周波数切換制御

【通常時】


送風機ファンINVは余剰排気ファンの風量になる様にDDCより出力する。
尚送風機INV出力はDDCからの出力の為設定を変更するにはサービスマンの作業を必要とする。
送風機ファンINV=3種換気ファン風量+余剰排気ファン風量

【外冷時】

送風機ファンINVは余剰排気ファンと外冷時余剰排気ファンのの風量になる様にDDCより出力する。
尚送風機INV出力はDDCからの出力の為設定を変更するにはサービスマンの作業を必要とする。
送風機ファンINV=3種換気ファン風量+余剰排気ファン風量+外冷時余剰排気ファン風量


5．室内湿度による気化式加湿電磁弁ON/OFF制御

室内湿度により加湿弁のON／OFF制御（2段）を行う。
加湿弁の動作は自動ローテーションとする。

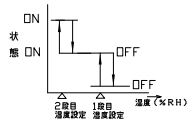

6．加湿冷却制御

外気冷房時の冷水使用を低減するように加湿冷却を行い省エネルギーを図る。
尚本制御は中央監視からの許可信号が許可時のみ制御有効とする。
加湿器台数制御（増段時）
外気冷房制御中に外気冷房PID出力が（仮65%）でも給気温度が設定値に近づかないという条件で1段目加湿器をONする。
2段目加湿器は外気冷房出力が（仮100%）でも給気温度が設定値に近づかないという条件でONする。
気化式加湿器は立上がり時間を考慮する必要があり1段目がONしてからの効果待ち時間を設定する事とする。
効果待ち時間の設定変更にはサービスマンの作業を必要とする。
加湿器台数制御（減段時）
給気温度が低下し外気冷房PID出力が（仮50%）以下になると2段目加湿器をOFFする。
1段目加湿器は外気冷房PID出力が（15%）以下でOFFする。
減段時もがOFFしてからの効果待ち時間を設定する事とする。
効果待ち時間の設定変更にはサービスマンの作業を必要とする。

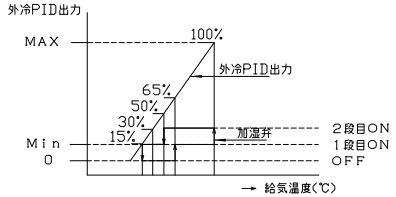

7．省エネモード制御(PAC本体制御)

中央監視装置より省エネ設定指令をONする事で室内温度設定を変更し省エネ運転を行う。
夏季は設定値+2℃冬季は設定値−2℃にて運転する。
外調機給気温度制御と併せて室内のクールビズ制御を行う。

8．悪臭防止，乾燥運転制御

AHUタイムスケジュール終了15分前にDDCより終了15分前信号を出力し加湿器を停止する。
またタイムスケジュール終了後15分間冷温水弁を全閉とし乾燥運転を行う。

9．外調機停止時のインターロック制御

外調機停止時は冷温水2方弁・外気ダンパー・加湿弁を全閉にし余剰排気ファンを停止する。

10．凍結防止制御

外調機停止時外気温度が凍結防止制御温度設定を下回った場合外調機冷温水2方弁を設定開度にし
冷温水コイルの凍結防止を行う。凍結防止制御中は冷温水2次ポンプを起動させる。

11．余剰排気ファン連動制御

余剰排気ファンは外調機と連動とし連動信号は該当外調機制御用DDCから出力する。

12．中央監視との通信

発停：空調機・排気ファン(DDCより連動発停)・冷暖切換
計測：バルブ開度・送風機INV出力・給気温度・室内温度・温度・冷温水コイル流量・冷温水コイル熱量(DDCで演算)・冷温水コイル往温度・還温度
計量：コイル熱量（DDCで演算）

＜タスクPAC制御＞

1．人感センサによるPAC起動／停止制御(PAC本体制御)


PAC付属の消し忘れ防止キットにより執務者の在室を検知しタスクPACのON／OFFを行う。

（注記）1．空調機インバータ及びその調整は空調機メーカー工事区分とする。
2．外調機自動制御盤は、サブパネルとし自動制御メーカーから空調機メーカーに支給し取付けは空調機メーカー工事とする。
3．ME1V1・BAV1・dP1は自動制御メーカーから空調機メーカーに支給し取付け・配線及び結線は空調機メーカー工事とする。

本図面は建物の維持管理のための参考資料です。建物の現状と図面が完全に一致していることを保証するものではありません。


□HU-8-2系統

□HU-8-2風量：6600m3/h
FE-8-9-1風量：1500m3/h
FE-8-9-1風量：1500m3/h
FE-8-10 風量：1800m3/h
FE-8-11 風量：1000m3/h
大会議室1 CAV風量：1500m3/h
小会議室2・中会議室2C CAV風量：1700m3/h
打合せ室2 CAV風量：1000m3/h

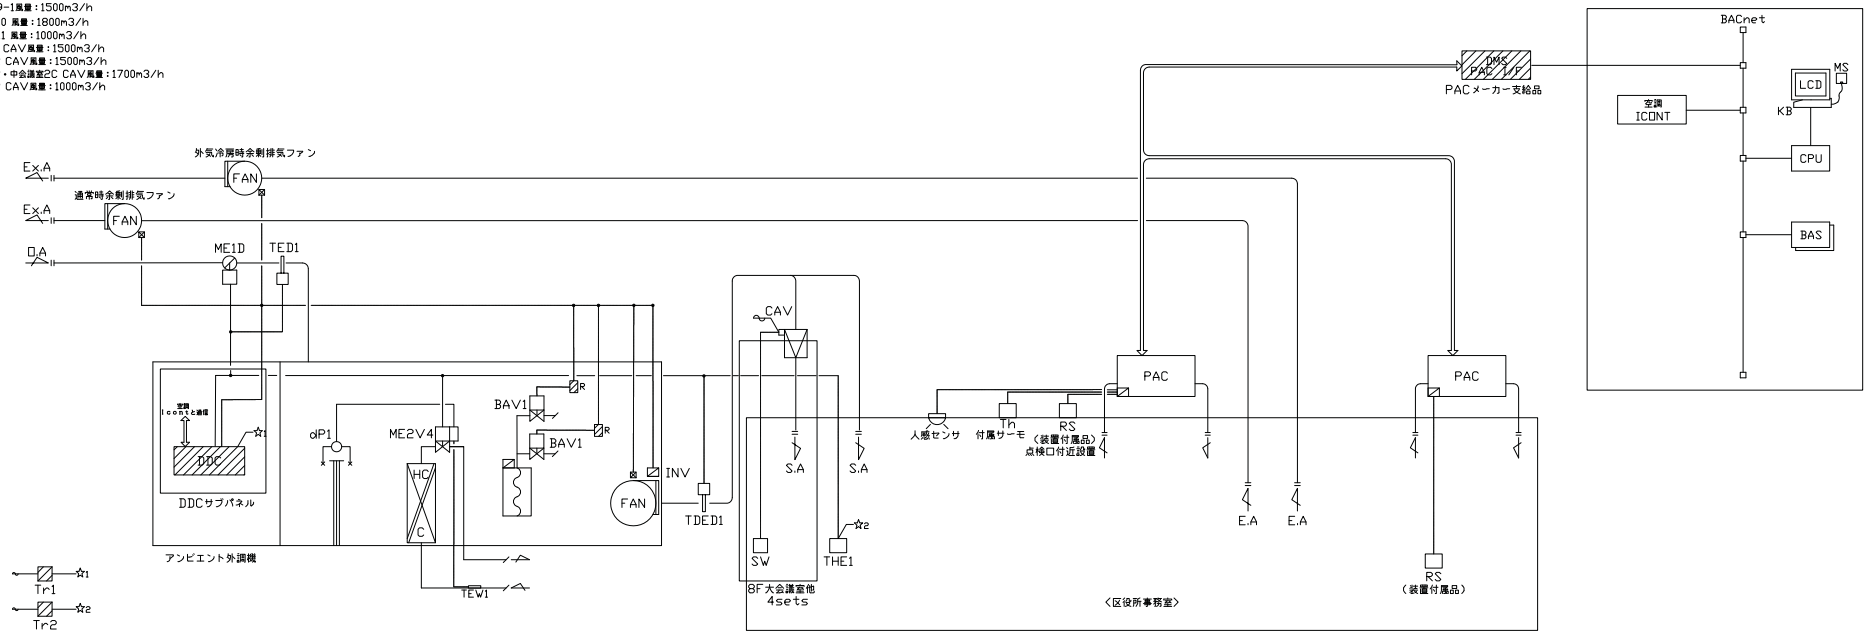


<タスクアンビエント外調機制御>


1．給気温度制御（通常時）
給気ダクト設置の給気温度検出器により給気温度を検出し設定値になる様に給気温度一定制御を行う。
冷温水弁は冷温水ポンプの増減段など配管内圧力変動による設定値以上の過流量を抑制する為冷水・温水設定最大流量で制御を行う。

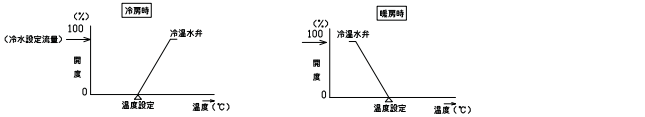


2．給気温度制御（外気冷房時）
給気ダクト設置の給気温度検出器により給気温度を検出し設定値になる様に給気温度一定制御を行う。
外気量だけで計測値が設定値に追いつかなかった場合冷温水2方弁の制御を開始する。

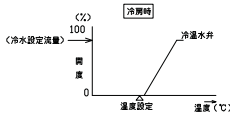


3．外気冷房制御
下記の条件が成立した時外気冷房有効と判断し
外気冷房余剰排気ファンの起動及びインバーターの2位置制御を行う。
<条件>
・外気エンタルピー＜室内エンタルピー
・外気温度＜室内温度
・外気露点温度＜外気露点温度上限値
・外気露点温度＞外気露点温度下限値
・外気温度下限値＜外気温度
・中央監視装置からの外気冷房許可／禁止が許可

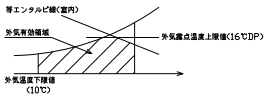

4．室内湿度による気化式加湿電磁弁ON/□FF制御
室内湿度により加湿弁のON／OFF制御（2段）を行う。
加湿弁の動作は自動ローテーションとする。

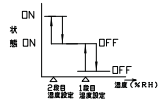

5．加湿冷却制御
外気冷房時の冷水使用を低減するように加湿冷却を行い省エネルギーを図る。
尚本制御は中央監視からの許可信号が許可時のみ制御有効とする。
加湿器台数制御（増段時）
外気冷房制御中に外気冷房PID出力が（仮65%）でも給気温度が設定値に近づかないという条件で1段目加湿器をONする。
2段目加湿器は外気冷房出力が（仮100%）でも給気温度が設定値に近づかないという条件でONする。
気化式加湿器は立上がり時間を考慮する必要があり1段目がONしてからの効果待ち時間を設定する事とする。
効果待ち時間の設定変更にはサービスマンの作業を必要とする。
加湿器台数制御（減段時）
給気温度が低下し外気冷房PID出力が（仮50%）以下になると2段目加湿器をOFFする。
1段目加湿器は外気冷房PID出力が（15%）以下でOFFする。
減段時もがOFFしてからの効果待ち時間を設定する事とする。
効果待ち時間の設定変更にはサービスマンの作業を必要とする。

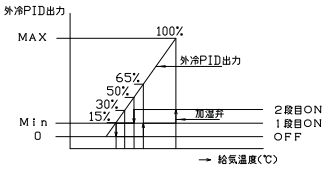

6．省エネモード制御（PAC側本体制御）
中央監視装置より省エネ設定指令を□Nする事で室内温度設定を変更し省エネ運転を行う。
夏季は設定値+2℃冬季は設定値−2℃にて運転する。
外調機給気温度制御と併せて室内のクールビズ制御を行う。

7．悪臭防止，乾燥運転制御
AHUタイムスケジュール終了15分前にDDCより終了15分前信号を出力し加湿器を停止する。
またタイムスケジュール終了後15分間冷温水弁を全閉とし乾燥運転を行う。
8．外調機停止時のインターロック制御
外調機停止時は冷温水2方弁・外気ダンパー・加湿弁を全閉にし余剰排気ファンを停止する。
9．凍結防止制御
外調機停止時外気温度が凍結防止制御温度設定を下回った場合外調機冷温水2方弁を設定開度にし
冷温水コイルの凍結防止を行う。凍結防止制御中は冷温水2次ポンプを起動させる。
10．余剰排気ファン連動制御
大会議室他設置の□AVを起動する事でその系統の排気ファンを起動する。
又CAV運転台数に応じて送風機インバーターの出力を変更する。
運転台数が0台の時は最低出力とする。
大会議室−1CAV→FE−8−9−1
大会議室−2CAV→FE−8−9−2
小会議室2・中会議室2CAV→FE−8−10
打合せ室2CAV→FE−8−11



11．中央監視との通信
発体：空調機・排気ファン（DDCより連動発停）・冷暖切換
計測：バルブ開度・送風機INV出力・給気温度・室内温度・湿度・冷温水コイル流量・冷温水コイル熱量（DDCで演算）・冷温水コイル往温度・還温度
計量：コイル熱量（DDCで演算）

<タスクPAC制御>
1．人感センサによるPAC起動／停止制御（PAC本体制御）
PAC付属の消し忘れ防止キットにより執務者の在室を検知しタスクPACのON／OFFを行う。

（注記）1．空調機インバータ及びその調整は空調機メーカー工事区分とする。
2．外調機自動制御盤は、サブパネルとし自動制御メーカーから空調機メーカーに支払し取付けは空調機メーカー工事とする。
3．ME1V1・BAV1・dP1は自動制御メーカーから空調機メーカーに支払し取付け・配線及び結線は空調機メーカー工事とする。

鹿島・東畑設計共同企業体
鹿島建設株式会社一級建築士事務所
株式会社東畑建築事務所

設備 協力会社
会社名 新菱冷熱工業(株) 横浜支店
担当者

竣工図 2013.02.28
工事監理 | 設計 | 施工

戸塚駅西口第1地区第二種市街地再開発事業に伴う
公益施設整備事業新築工事
空調設備（自動制御設備）
計装図（4）

SCALE N.S DATE 2011 — 4 — 28

設計責任者	設計担当者	CA担当者	CD管理CA担当者
平岡 雅俊	弘本 豊仁 / 伊吹 誠仁 / 中川 純 / 鈴木 健介 / 砂谷 広告	小沢 寿吾	武藤 敏明

一級建築士 241713 八木 佳


JOB 090536B
DWG M − 404

本図面は建物の維持管理のための参考資料です。建物の現状と図面が完全に一致していることを保証するものではありません。


AHU-K4-1
・4F　客席系統

AHU-K5-1
・5F　客席系統


AHU-K4-2
・ステージ系統

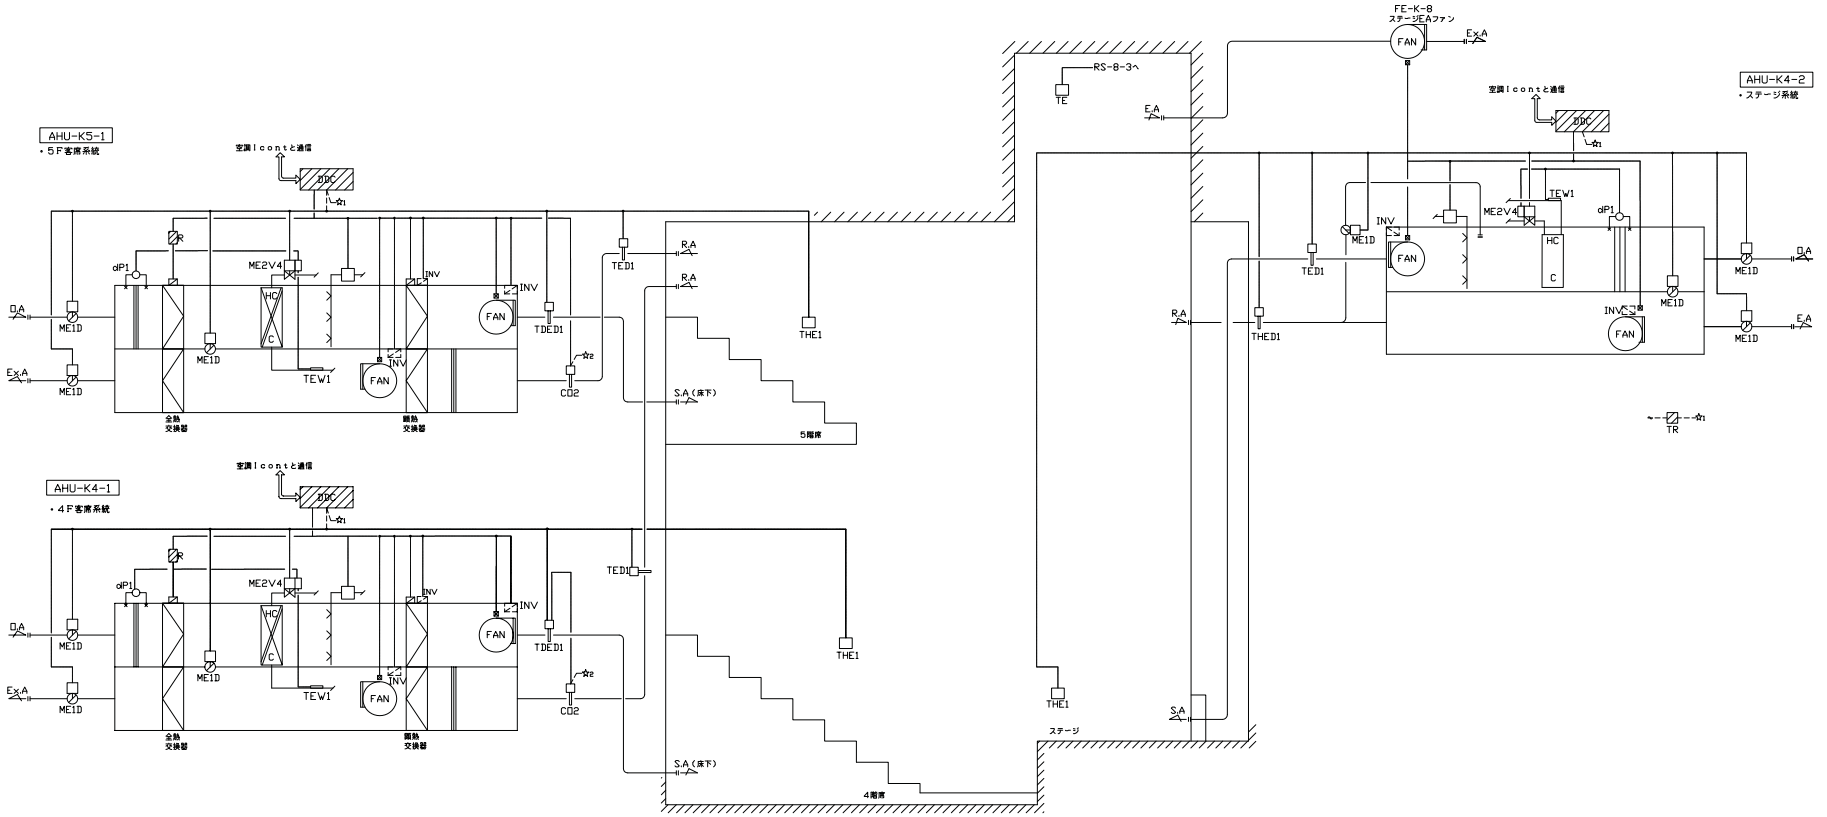


1．室内温度による給気温度カスケード制御(AHU-K4-1・K5-1通常時)
ホール設置の室内温湿度検出器により室内温度を検出し給気温度のカスケード制御を行う。
給気温度が設定値となる様に冷温水2方弁の比例制御を行う。
尚給気温度設定の変更幅には上限リミット・下限リミットを設ける事とし
設定の変更にはサービスマンの作業を必要とする。
空調稼立上り時はリミット制御を中止する。
冷温水弁は冷温水ポンプの増減段など起動停内圧力変動による
設定値以上の過流量を抑制する為設定最大流量で制御を行う。

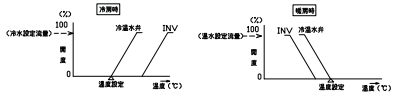


2．室内温度による給気温度カスケード制御(AHU-K4-1・K5-1外気冷房時)
室内設置の室内温湿度検出器により室内温度を検出し給気温度のカスケード制御を行う。
給気温度が設定値となる様にINV及び2方弁の比例制御を行う。
尚給気温度設定の変更幅には上限設定・下限設定を設ける事とし設定の変更にはサービスマンの作業を必要とする。
INVで一定時間運転し計測値が設定値に追いつかなかった場合冷温水2方弁の制御を開始する。

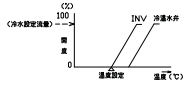


3．室内温度又は還気温度による給気温度カスケード制御(AHU-K4-2)
ステージ室内温度又は還気温度により給気温度のカスケード制御を行い
給気温度が設定値となる様に冷温水2方弁の比例制御を行う。
尚室内温度・還気温度の切換は中央監視にて行う。
尚給気温度設定の変更幅には上限リミット・下限リミットを設ける事とし
設定の変更にはサービスマンの作業を必要とする。
空調稼立上り時はリミット制御を中止する。
冷温水弁は冷温水ポンプの増減段など起動停内圧力変動による
設定値以上の過流量を抑制する為設定最大流量で制御を行う。

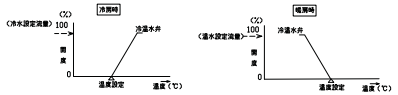


4．外気冷房制御(AHU-K4-1・K5-1)
下記の条件が成立した時外気冷房有効と判断し全熱交換器を停止し
外気・排気・還気ダンパーの比例制御を行います。
＜条件＞
・外気エンタルピー＜室内エンタルピー
・外気温度＜室内温度
・外気露点温度＜外気露点温度上限値
・外気露点温度＞外気露点温度下限値
・外気温度下限値＜外気温度
・中央監視装置からの外気冷房許可／禁止が許可

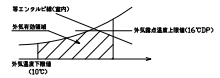

5．室内温度による給気露点温度カスケード制御
【加湿動作】(AHUK4-1・K4-2・K5-1系統)
ホール設置の室内温湿度検出器により室内温度を検出し給気露点温度のカスケード制御を行う。
給気露点温度が設定値となる様に加湿器の比例制御を行う。
尚給気温度設定の変更幅には上限リミット・下限リミットを設ける事とし
設定の変更にはサービスマンの作業を必要とする。
給気温度低温時は加湿禁止とする。
【除湿動作】(AHUK4-1・K4-2・K5-1系統)
ホール設置の室内温湿度検出器により室内温度を検出し給気露点温度のカスケード制御を行う。
給気露点温度が設定値となる様に冷温水2方弁の比例制御を行う。
尚給気温度設定の変更幅には上限リミット・下限リミットを設ける事とし
設定の変更にはサービスマンの作業を必要とする。
【再熱動作】(AHUK4-1・K5-1系統)
除湿制御時顕熱交換器を起動し給気温度による再熱制御行う。
【再熱動作】(AHUK4-2系統)
除湿制御時コイルバイパスMDを開動作させ給気温度による再熱制御行う。

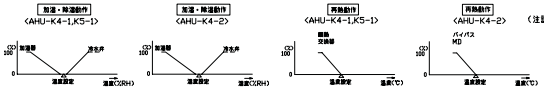

6．還気CO2制御(AHU-K4-1・K5-1)
還気ダクト設置のCO2濃度検出器によりCO2濃度を検出し
設定値となる様に外気・排気・還気ダンパーの比例制御を行う。
尚外気冷房制御中はCO2制御を中止する。

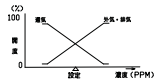

7．ウォーミングアップ制御(AHUK4-1・K5-1系統)
空調機起動時外気ダンパーを全閉・還気ダンパーを全開にし一定時間全還気運転を行い
予冷/予熱の制御を行う。尚全還気運転中は加湿動作を禁止する。
8．ウォーミングアップ制御(AHUK4-2系統)
空調機起動時外気ダンパーを全閉・還気ダンパーを全開・ステージ頂部排気ファンを停止にし一定時間全還気運転を行い
予冷/予熱の制御を行う。尚全還気運転中は加湿動作を禁止する。
9．暴発防止、乾燥運転制御(AHUK4-1・K4-2・K5-1系統)
ＡＨＵタイムスケジュール終了１５分前にDDCより終了15分前信号を出力し加湿器を停止する。
またタイムスケジュール終了後１５分間冷温水弁を全閉とし乾燥運転を行う。
10．空調機停止時のインターロック制御(AHUK4-1・K4-2・K5-1系統)
空調機停止時は冷温水2方弁・外気・排気ダンパー・加湿弁を全閉にし還気ダンパーを全開にする。
11．中央監視との通信
発信：空調機・排気ファン(DDCより運動発停)・冷暖切換
計測：バルブ開度・送風機ＩＮＶ出力・給気温度・室内温度・湿度・冷温水コイル流量・冷温水コイル熱量(DDCで演算)・冷温水コイル往温度・還温度
ホール内温度(4階系統・5階系統)・ステージ温度・ステージ上部温度
計量：コイル熱量（ＤＤＣで演算）

（注記）1．空調機：ＮＶは空調機メーカ工事区分とする。
2．AHU-K4-2INVは風量調整用とする。

鹿島・東畑設計共同企業体
鹿島建設株式会社一級建築士事務所
株式会社東畑建築事務所

設備　協力会社
会社名　新菱冷熱工業(株)
横浜支店
担当者

竣工図　2013.02.28
工事監理　設計　施工

戸塚駅西口第１地区第二種市街地再開発事業に伴う
公益施設整備事業新築工事
空調設備（自動制御設備）
計装図（５）

SCALE　N.S　DATE　2011 — 4 — 28

設計責任者	設計担当者	CA担当者	CO原価CA担当者
平岡　雅徳	弘志 豊仁 中川 越	小沢　真吾	武藤 敏明
	伸行 誠仁 紗弥 広悟		
	鈴木 健介		

一級建築士　241713
八木 佳


JOB　090536B
DWG　M — 405

本図面は建物の維持管理のための参考資料です。建物の現状と図面が完全に一致していることを保証するものではありません。


5	外調機制御（1）	2sets

外調機系統	台数	室外機	台数	室内機	台数	階	系統名	RS	付属サーモ	所有区分	運動排気ファン
□HU-3-3	1	AO-3-2	1	AI-3-2B	4	3	多目的スペース（大）	4	4	市所有用ゾーン	FE-3-3
											FE-3-5
											FE-3-6
											FE-3-7
											FE-3-13


外調機系統	台数	室外機	台数	室内機	台数	階	系統名	RS	付属サーモ	所有区分	運動排気ファン
□HU-4-2	1	AO-4-1	1	AI-4-1A	1	4	理科室	1	RS内蔵	冠西文化センター	FE-K4-1
				AI-4-1B	5	4	ホワイエ・廊下	5	5	冠西文化センター	FE-K4-2
				AI-4-1C	1	4	資料室	1	1	冠西文化センター	FE-K4-3
		AO-4-2	1	AI-4-2A	1	4	クローク	1	RS内蔵	冠西文化センター	FE-K4-5
				AI-4-2B	1	4	女性専用室	1	RS内蔵	冠西文化センター	FE-K4-6
				AI-4-2C	1	4	多目ラウンジ	1	1	冠西文化センター	FE-K4-11
				AI-4-2D	3	4	無線1・2・4	3	3	冠西文化センター	
				AI-4-2E	1	4	無線3	1	1	冠西文化センター	
		AO-4-3	1	AI-4-3A	2	4	事務室	2	2	冠西文化センター	
		AO-5-1	1	AI-5-1A	1	5	廊下	1	1	冠西文化センター	
				AI-5-1B	5	5	ホワイエ	5	5	冠西文化センター	

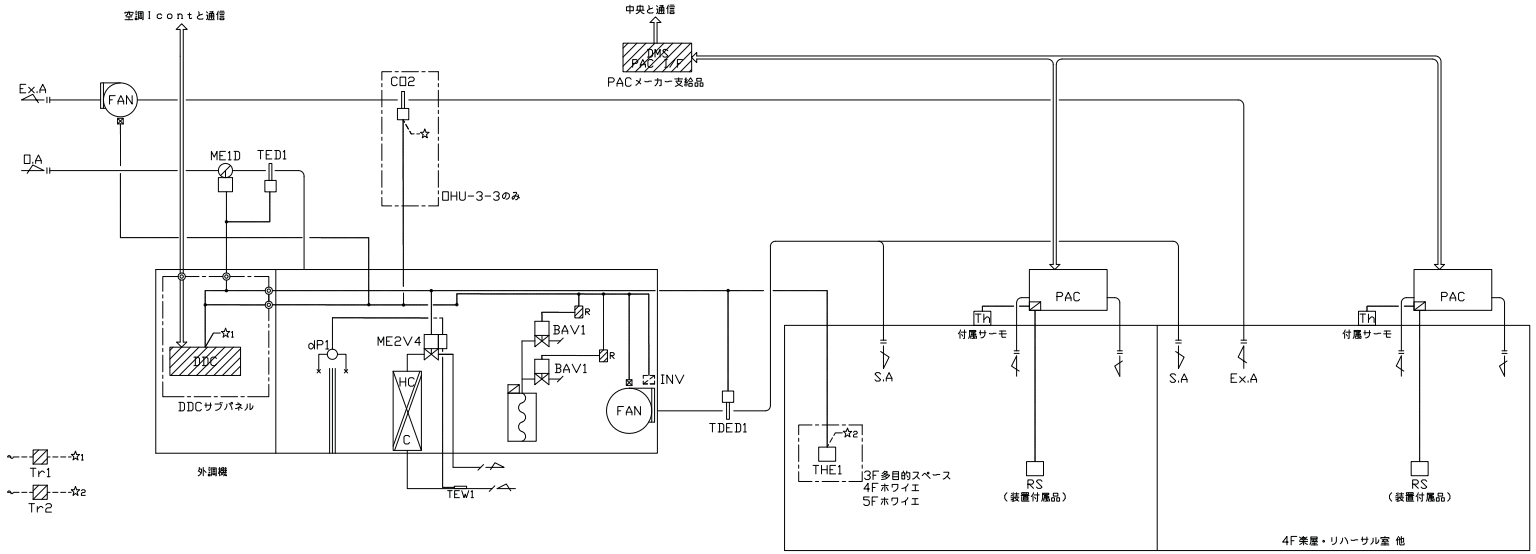


1．給気温度制御
給気ダクト設置の給気温度検出器により給気温度を検出し設定値になる様に冷温水2方弁の比例制御を行う。
冷温水弁は冷温水ポンプの増減段など配管内圧力変動による
設定値以上の過流量を抑制する為冷水・温水設定最大流量で制御を行う。

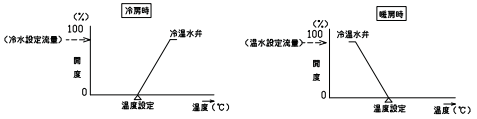

2．室内湿度による気化式加湿電磁弁□N/□FF制御
室内湿度により加湿弁の□N/□FF制御を行う。

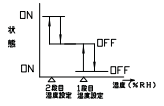

3．還気CO2制御(□HU-3-3系統)
還気ダクト設置のCO2濃度を検出し設定値となる様に送風機ファンインバーターの比例制御を行う。

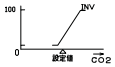

4．悪臭防止，乾燥運転制御
ＡＨＵタイムスケジュール終了１５分前にDDCより終了15分前信号を出力し加湿器を停止する。
またタイムスケジュール終了後１５分間冷温水弁を全閉とし乾燥運転を行う。
5．凍結防止制御
外調機停止時外気温度が凍結防止制御温度設定を下回った場合外調機冷温水２方弁を設定開度にし
冷温水コイルの凍結防止を行う。凍結防止制御中は冷温水２次ポンプを起動する。
6．空調機停止時のインターロック制御
空調機停止時は冷温水2方弁・外気ダンパー・加湿弁を全閉にする。
7．中央監視との通信
発停：空調機・排気ファン(DDCより連動発停)・冷暖切換
計測：バルブ開度・送風機ＩＮＶ出力・給気温度・室内温度・湿度・冷温水コイル流量
冷温水コイル熱量(DDCで演算)・冷温水コイル往温度・還温度
計量：コイル熱量（ＤＤＣで演算）

（注記）1．空調機インバータ及びその調整は空調機メーカー工事区分とする。
2．外調機自動制御盤はサブパネルとし自動制御メーカーから
空調機メーカーに支給し取付けは空調機メーカー工事とする。
3．ＭＥ１Ｖ１・ＢＡＶ１・ｄＰ１は自動制御メーカーから空調機メーカーに支給し
取付け・配線及び結線は空調機メーカー工事とする。

鹿島・東畑設計共同企業体

鹿島建設株式会社一級建築士事務所
株式会社東畑建築事務所

設備　協力会社
会社名
新菱冷熱工業(株)
横浜支店
担当者

竣工図　2013.02.28
工事監理　設計　施工

戸塚駅西口第１地区第二種市街地再開発事業に伴う
公益施設整備事業新築工事
空調設備（自動制御設備）
計装図（６）


SCALE　N.S　DATE　2011 — 4 — 28
設計者任者　設計担当者　CA担当者　CO原価CA担当者
平岡 雅俊　弘志 豊仁 中川 純　小沢 寿吾　武藤 敏明
修司 誠仁 紀介 秒谷 広告

一級建築士 241713
八木 佳


JOB 090536B
DWG M － 406

本図面は建物の維持管理のための参考資料です。建物の現状と図面が完全に一致していることを保証するものではありません。


外調機系統	台数	室外機	台数	室内機	台数	階	系統名	RS	付属サーモ	所有区分	備　考
□HU-4-1	1	A□-4-4	1	AI-4-4A	1	4	EVホール	1	1	全体共用	FE-K4-9
				AI-4-4B	6	4	ロビー	6	6	全体共用	FE-K4-10
				AI-4-4C	1	4	練習室前廊下・飛階ロビー	1	1	全体共用	FE-K4-12
		A□-4-3	1	AI-4-3E	1	4	受付	1	RS内蔵	全体共用	FE-K4-13
□HU-3-1	1	A□-3-5	1	AI-3-5A	1	3	EVホール	1	1	全体共用	FE-3-1
				AI-3-5B	4	3	エントランスホール	4	4	全体共用	FE-3-2
				AI-3-5D	2	3	廊下（2）	2	RS内蔵	全体共用	
□HU-3-2	1	A□-3-1	1	AI-3-1	3	3	多目的スペース（小）	3	3	市民利用ゾーン	FE-3-4
		A□-3-2	1	AI-3-2A	2	3	控室	2	RS内蔵	市民利用ゾーン	FE-3-8
		A□-3-3	1	AI-3-3A	7	3	区民広場・アートコリドー	7	7	市民利用ゾーン	FE-3-9
				AI-3-3B	1	3	情報コーナー	1	1	市民利用ゾーン	
	3				29			29	24		

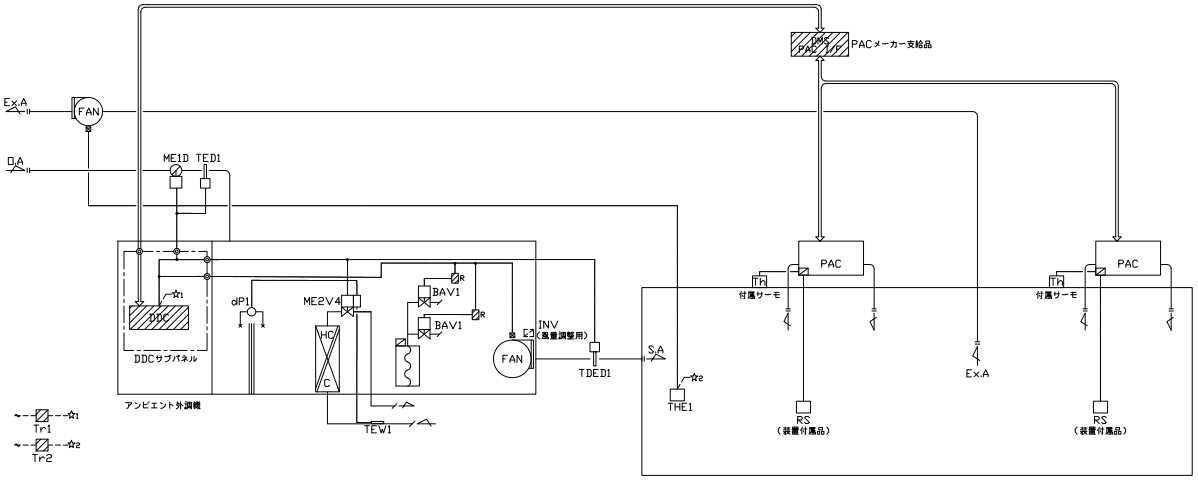

1．給気温度制御
給気ダクト設置の給気温度検出器により給気温度を検出し設定値になる様に冷温水2方弁の比例制御を行う。
冷温水弁は冷温水ポンプの増減段など配管内圧力変動による
設定値以上の過流量を抑制する為冷水・温水設定最大流量で制御を行う。

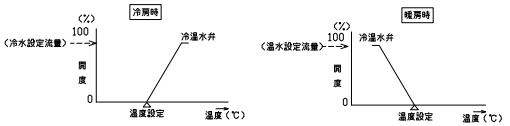

2．室内湿度による気化式加湿電磁弁□N/□FF制御
室内湿度により加湿弁のON／OFF制御を行う。

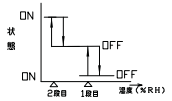

3．悪臭防止，乾燥運転制御
AHUタイムスケジュール終了15分前にDDCより終了15分前信号を出力し加湿器を停止する。
またタイムスケジュール終了後15分間冷温水弁を全閉とし乾燥運転を行う。
4．凍結防止制御
外調機停止時外気温度が凍結防止制御温度設定を下回った場合外調機冷温水2方弁を設定開度にし
冷温水コイルの凍結防止を行う。凍結防止制御中は冷温水2次ポンプを起動する。
5．空調機停止時のインターロック制御
空調機停止時は冷温水2方弁・外気ダンパー・加湿弁を全閉にする。
6．中央監視との通信
発停：空調機・排気ファン（DDCより連動発停）・冷暖切換
計測：バルブ開度・給気温度・室内温度・湿度・冷温水コイル流量
冷温水コイル熱量（DDCで演算）・冷温水コイル往温度・還温度
計量：コイル熱量（ＤＤＣで演算）


（注記）1．空調機インバータ及びその調整は空調機メーカー工事区分とする。
2．外調機自動制御盤はサブパネルとし自動制御メーカーから
空調機メーカーに支給し取付けは空調機メーカー工事とする。
3．ME1V1・BAV1・dP1は自動制御メーカーから空調機メーカーに支給し
取付け・配線及び結線は空調機メーカー工事とする。

本図面は建物の維持管理のための参考資料です。建物の現状と図面が完全に一致していることを保証するものではありません。

7　PAC渡り配線工事　58sets

室外機	台数	室内機	台数	階	系統名	RS	付属サーモ	所有区分	備　考
AO-B3-1	1	AI-B3-1	1	B3	EVホール	1	1	全体共用	
		AI-B2-1	1	B2	EVホール	1	1	全体共用	
AO-B1-1	1	AI-B1-1	1	B1	EVホール	1	1	全体共用	
		AI-1-1	1	1	EVホール	1	1	全体共用	
AO-1-2	1	AI-1-2A	1	1	付室	1	1	全体共用	
		AI-1-2B	1	3	廊下ロビー	1	1	全体共用	
AO-K3-1	1	AI-K3-1A	1	3	ギャラリー前室	1	RS内蔵	区民文化センター	
		AI-K3-1B	1	3	ギャラリー前室	1	1	区民文化センター	
		AI-K3-1C	2	3	ギャラリー控室	2	2	区民文化センター	
AO-3-4	1	AI-3-4A	1	3	更衣室	1	RS内蔵	区役所	
		AI-3-4B	4	3	食堂	4	4	区役所	
AO-3-5	1	AI-3-5C	1	3	授乳室	1	RS内蔵		
AO-3-6	1	AI-3-6	1	3	厨房	1	本体内蔵		
AO-4-3	1	AI-4-3A	2	4	事務室	2	RS内蔵	区民文化センター	
		AI-4-3B	3	4	練習室（1）・（2）・（3）	3	3	区民文化センター	
		AI-4-3C	1	4	創作室	1	1	区民文化センター	
		AI-4-3D	1	4	リハーサル室	1	1	区民文化センター	
AO-6-5	1	AI-6-5A	3	6	選挙管理委員会倉庫	3	3	区役所	
AO-9-4	1	AI-9-4	2	9	防災宿直室（男子）・防災宿直室（女子）	2	2	区役所	


室外機	台数	室内機	台数	階	系統名	RS	付属サーモ	所有区分	備　考
PACo-B3-1	1	PACi-B3-1	1	B3	南部農政事務所倉庫下足洗い場	1	－	駐車場	
PACo-B3-2	1	PACi-B3-2	1	B3	犬舎	1	－	区役所	
PACo-B3-3	1	PACi-B3-3	1	B3	運転手用控室	1	－	区役所	
PACo-B2-1	1	PACi-B2-1	1	B2	駐車場管理室	1	－	区役所	
PACo-B1-1	1	PACi-B1-1	1	B1	第2自転車駐車場管理室	1	－	第2自転車駐車場	
PACo-B1-2	1	PACi-B1-2	1	B1	SPC室	1	－	全体共用	
PACo-B1-3	1	PACi-B1-3	1	B1	MDF室	1	－	全体共用	
PACo-1-1	1	PACi-1-1	1	1	中央監視室	1	－	全体共用	
PACo-1-2	1	PACi-1-2	1	1	SPC全体管理室	1	－	全体共用	
PACo-1-3	1	PACi-1-3	1	1	宿直室	1	－	区役所	
PACo-1-4	1	PACi-1-4	1	1	業務員室	1	－	区役所	
PACo-2-1	1	PACi-2-1	1	2	銀行	1	－	区役所	
PACo-2-2	1	PACi-2-2	2	2	サーバ室	2	－	全体共用	
PACo-3-1	1	PACi-3-1	1	3	子育て支援スペース	1	－	区役所	
PACo-4-1	1	PACi-4-1	1	4	親子室	1	－	区民文化センター	
PACo-4-2	1	PACi-4-2	1	4	ピアノ扉	1	－	区民文化センター	
PACo-5-1	1	PACi-5-1	2	5	音響室調光室	2	－	区民文化センター	
PACo-5-2	1	PACi-5-2	1	5	音響ラック室	1	－	区民文化センター	
PACo-6-1	1	PACi-6-1	1	6	フォロービンスポット室	1	－	区民文化センター	
PACo-7-1	1	PACi-7-1	1	7	照明盤・機構盤室	1	－	区民文化センター	
PACo-7-2	1	PACi-7-2	4	7	シーリングスポット室	4	－	区民文化センター	
PACo-8-2	1	PACi-8-2	1	8	EV機械室W	1	－	全体共用	
PACo-R-1	1	PACi-R-1	1	9	EV機械室S	1	－	全体共用	
PACo-R-2	1	PACi-R-2	1	9	EV機械室N	1	－	全体共用	
			58			58	23		

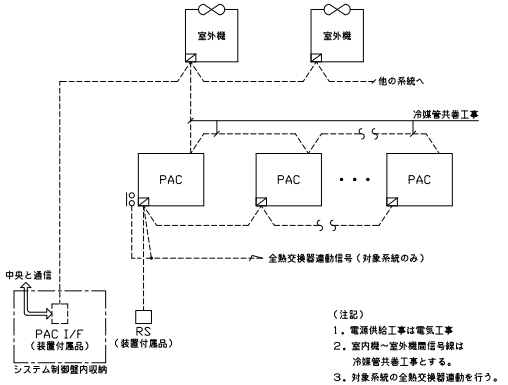

（注記）
1．電源供給工事は電気工事
2．室内機～室外機間信号線は
　冷媒管共巻工事とする。
3．対象系統の全熱交換器連動を行う。


8　全熱交換器スイッチ配線工事　16sets

室内機	台数	階	系統名	HS	備　考	所有区分
HET-B1-1	1	B1	SPC室	1		全体共用
HET-1-1	1	1	中央管理室	1		全体共用
HET-1-2	1	1	SPC全体管理室	1		全体共用
HET-K3-1	1	3	ギャラリー前室	1		区民文化センター
HET-K3-2	1	3	ギャラリー	2		区民文化センター
HET-3-1	2	3	食堂	2		区民文化センター
HET-3-2	1	3	子育て支援	1		区民文化センター
HET-4-1	1	4	リハーサル室	1		区民文化センター
HET-4-2	1	4	創作室	1		区民文化センター
HET-K4-1	1	4	練習室1	1		区民文化センター
HET-K4-2	1	4	練習室2	1		区民文化センター
HET-K4-3	1	4	練習室3	1		区民文化センター
HET-K4-4	1	4	親子席	1		区民文化センター
HET-9-1	1	9	防災宿直室（男子・女子）	1		区役所
	15			16		

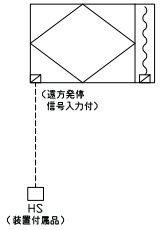

9　床置パッケージ廻り　3sets

PACi-7-4（3台）7F電気室

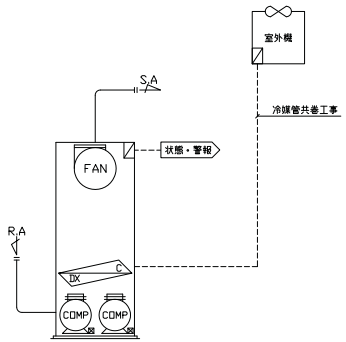

制御項目
1．中央からファンの発停，状態監視を行う。

（注記）
1．コンプレッサーのON／OFF制御は、PACメーカによる
　制御とする。

10　欠番

鹿島・東畑設計共同企業体	設備　協力会社 会社名　新菱冷熱工業(株)　横浜支店 担当者	竣工図　2013.02.28 工事監理　設計　施工	戸塚駅西口第1地区第二種市街地再開発事業に伴う 公益施設整備事業新築工事 空調設備（自動制御設備） 計装図（8）
鹿島建設株式会社一級建築士事務所 株式会社東畑建築事務所			SCALE　N.S　DATE　2011 — 4 — 28 設計者任者　設計担当者　CA担当者　CD原価CA担当者 平岡　雅徳　弘志　豊仁　中川　越　小沢　真吾　武藤　敏明 鈴木　雄介　広告

一級建築士　241713　八木 佳


JOB　090536B

DWG　M — 408

本図面は建物の維持管理のための参考資料です。建物の現状と図面が完全に一致していることを保証するものではありません。

11 駐車場換気制御 2sets

FS-B3-1/EF-B3-1 B3F駐車場
FS-B2-1/EF-B2-1 B2F駐車場

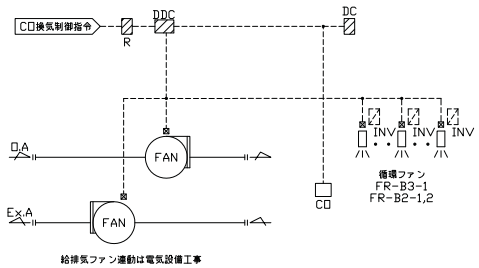


給排気ファン連動は電気設備工事

制御項目
1．CO濃度により、給排気ファン，循環ファンの間欠運転制御を行う。

12 自然換気制御 1sets （全体共用）


階段室 全体共用

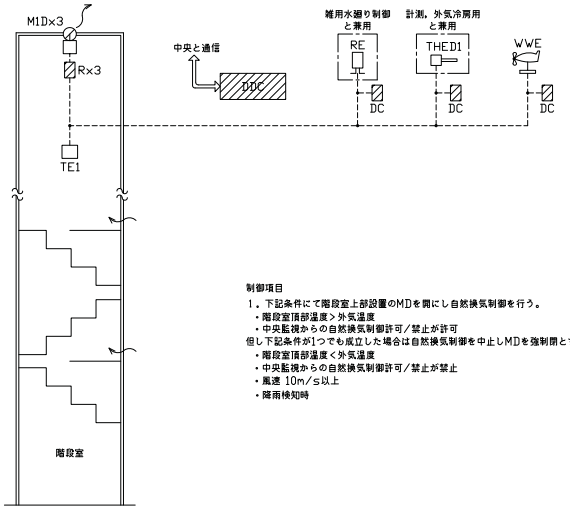

制御項目
1．下記条件にて階段室上部設置のMDを開にし自然換気制御を行う。
・階段室頂部温度＞外気温度
・中央監視からの自然換気制御許可／禁止が許可
但し下記条件が1つでも成立した場合は自然換気制御を中止しMDを強制閉とする。
・階段室頂部温度＜外気温度
・中央監視からの自然換気制御許可／禁止が禁止
・風速 10m/s以上
・降雨検知時

13 漏水警報監視 5sets


7F電気室PAC廻り 3sets 全体共用
2Fサーバー室PAC廻り 2sets 全体共用

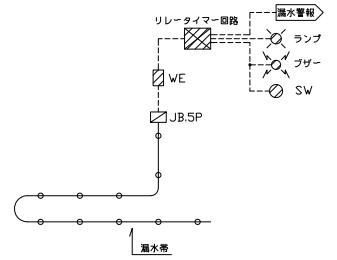

制御項目
1．漏水警報監視
漏水帯により、漏水監視を行う。

14 上水廻り制御 1sets

全体共用

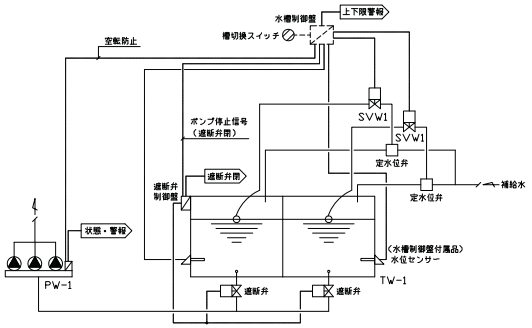


制御項目
1．水位制御（レベルキャッチャー制御盤にて制御）
槽内水位により補給水弁の開閉制御を行う。
2．水位監視（レベルキャッチャー制御盤にて制御）
水位異常時警報を出力する。（上限／下限）
また、タイマーにより警報出力のハンチングを防止する。
3．遮断弁制御（遮断弁制御盤機能）
地震時遮断弁を閉としポンプユニットの強制停止を行う。
4．ポンプユニット空転防止制御（レベルキャッチャー制御盤にて制御）
槽内水位低下時ポンプユニットの空転防止を行う。

（注記）
1．水位センサーと水位制御盤、定水位弁、遮断弁及び、
遮断弁制御盤は衛生設備工事とする。

15 雑用水廻り制御 1sets

全体共用

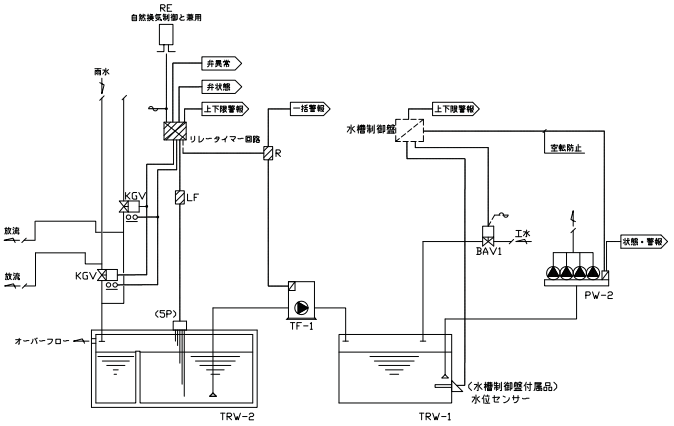

制御項目
＜雨水貯留槽＞
1．雨水取入井制御
降雨時雨水取入井を開とし雨水の取入れを行う。
但し初期降雨時はタイマーにより雨水取入井を閉にし放流側へ一定時間排水を行う。
又雨水貯留槽満水時及びろ過機故障時は雨水取入井を閉にし排水を行う。
2．水位監視
水位異常時中央監視へ警報を出力する。（上限／下限）
またタイマーにより警報出力のハンチングを防止する。
3．井状態監視
雨水取入井の開閉状態を監視し弁動作時一定時間全開・全閉信号が戻ってこない場合
井異常と判断し中央監視へ警報を出力する。
＜雑用水槽＞（レベルキャッチャー制御盤にて制御）
1．水位制御
槽内水位により補給水弁の開閉制御を行う。
2．水位監視
水位異常時中央監視へ警報を出力する。（上限／下限）
またタイマーにより警報出力のハンチングを防止する。
3．ポンプユニット空転防止制御
槽内水位低下時ポンプユニットの空転防止を行う。
（注記）
1．ろ過機廻りの制御は別途ろ過機メーカ工事とする。
2．定水位弁は衛生設備工事とする。

鹿島・東畑設計共同企業体
鹿島建設株式会社一級建築士事務所
株式会社東畑建築事務所

設備 協力会社
会社名 新菱冷熱工業(株) 横浜支店
担当者

竣工図 2013.02.28
工事監理 設計 施工

戸塚駅西口第1地区第二種市街地再開発事業に伴う
公益施設整備事業新築工事
空調設備（自動制御設備）
計装図（9）


SCALE N.S DATE 2011 — 4 — 28
設計者印省 設計担当者 弘志 豊仁 伸介 雄介 鈴木 | 設計担当者 平岡 雅徳 | DA担当者 小沢 | CO計測DA担当者 武藤 敬明

一級建築士 241713 八木 佳

JOB 090536B
DWG M — 409

本図面は建物の維持管理のための参考資料です。建物の現状と図面が完全に一致していることを保証するものではありません。

16	欠番		17	オイルタンク廻り制御	1set		

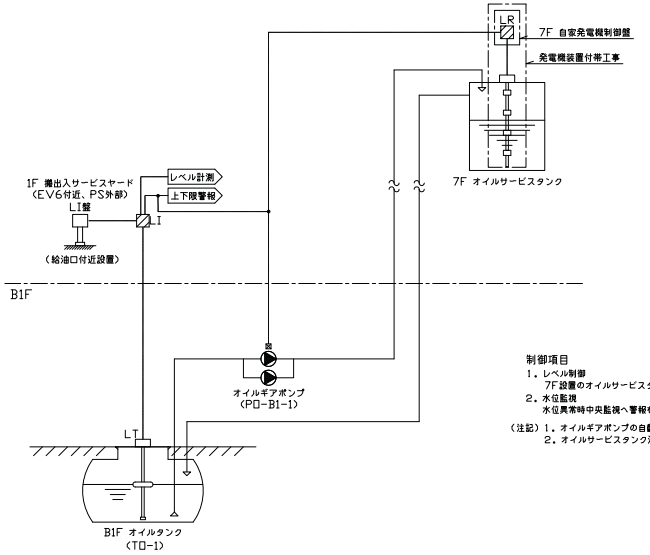


制御項目
1．レベル制御
　7F設置のオイルサービスタンクのレベルによりB1F設置のオイルギアポンプの発停制御を行う。
2．水位監視
　水位異常時中央監視へ警報を出力する。（上限／下限）

（注記）1．オイルギアポンプの自動交互運転は電気設備工事とする。
　　2．オイルサービスタンク油面計工事は発電機装置メーカ工事（電気設備工事）とする。

17	計測・計量系統			

階数	系　統	上水	工水	ガス	収納RS	利用区分
B1F	上水引込	1			RCP-B1-1	全体共用
1F	工水引込		1		RS-B1-2	全体共用
B3F	南部農政	1			RS-B3-2	区役所
B3F	洗車場	1			RS-B3-2	区役所
B3F	運転手控室・犬舎・消毒器庫系統	1			RCP-B3-1	区役所
B1F	第2自転車駐車場管理室系統上水使用量	1			RCP-B1-1	駐車場
1F	宿直室系統	1			RS-B1-2	区役所
1F	店舗系統	1			RS-B1-2	店舗
2F	職員用更衣室・給湯室系統	1			RS-2-2	区役所
2F	職員用トイレ系統	1			RS-2-3	区役所
3F	農産物直売ｺｰﾅｰ	1			RS-3-1	区役所
3F	子育支援スペース	1			RS-3-3	区役所
3F	厨房・食堂	1		1	RS-3-2	区役所
4F	創作室・給湯室	1			RS-4-2	区役所
4F	出漁者用トイレ	1	1		RS-4-2	区民文化センター
4F	ホール客用トイレ	1	1		RS-4-3	区民文化センター
5F	来庁者トイレ	1	1		RS-5-1	区役所
5F	職員用トイレ	1	1		RS-5-2	区役所
5F	試験検査室・栄養相談室他			1	RS-5-2	区役所
6F	来庁者トイレ	1	1		RS-6-1	区役所
6F	職員用トイレ	1	1		RS-6-2	区役所
7F	来庁者トイレ	1	1		RS-7-1	区役所
7F	職員用トイレ	1	1		RS-7-2	区役所
8F	来庁者トイレ	1	1		RS-8-1	区役所
8F	職員用トイレ	1	1		RS-8-2	区役所
8F	屋上庭園	1			RS-8-3	区役所
8F	ﾋﾞｰｽﾄｰﾌﾞ	1			RS-8-3	区役所
8F	農園	1			RS-8-3	区役所
9F	来庁者トイレ	1	1		RS-9-1	区役所
9F	区長室	1			RS-9-1	区役所
9F	職員用トイレ	1	1		RS-9-2	区役所
RF	加湿給水	1			RCP-PH-1	全体共用

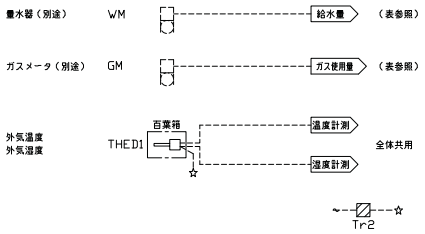

鹿島・東畑設計共同企業体

鹿島建設株式会社一級建築士事務所
株式会社東畑建築事務所

設備　協力会社
会社名
新菱冷熱工業(株)
横浜支店
担当者

竣工図　2013.02.28
工事監理　設計　施工

戸塚駅西口第1地区第二種市街地再開発事業に伴う
公益施設整備事業新築工事
空調設備（自動制御設備）
計装図（10）

SCALE　N.S　DATE　2011 — 4 — 28

設計責任者	設計担当者				CAD担当者	CAD管理CAD担当者
平岡　雅徳	弘志	豊仁	中川	越	小沢　真吾	武藤 敏明
	伸行	誠仁	秀彦	広告		
	鈴木	健介	紗谷			

一級建築士　241713
八木 佳

JOB　090536B
DWG　M－410

本図面は建物の維持管理のための参考資料です。建物の現状と図面が完全に一致していることを保証するものではありません。

自動制御機器表

記号	名称	仕様概要	備考
BAV1	電磁弁		空調機メーカー支給品
CO	CO濃度センサ	電流出力	0~60ppm
CO2	CO2濃度センサ	電流出力	0~2000ppm，ダクト挿入型
PEW	圧力センサ	電流出力	0~1.0MPa
dPEW	差圧センサ	電流出力	0~700KPa
dP1	差圧スイッチ		
TE1	室内用温度センサ	壁取付型，抵抗値出力	Pt100Ω
TEW1	配管用温度センサ	挿入形，抵抗値出力	Pt100Ω，R3/4
TEW2	配管表面温度センサ	接触形，抵抗値出力	Pt100Ω
TED1	ダクト用温度センサ	挿入形，通信式	
TDED1	ダクト用露点温度センサ	挿入形，通信式	
THE1	室内用温湿度センサ	壁取付型，通信式	
THED1	ダクト用温湿度センサ	挿入形，通信式	
FM	電磁流量計	電流又はパルス出力	
PCV	電動2方弁	電流入力	二位置又は比例
ME2V4	電動2方弁	流量計測機能付	比例
KGV	電動ナイフゲート弁		二位置，単相モータ，衛生支給品
ME1D	ダンパ操作器	通信式	比例
M1D	ダンパ操作器	接点	2位置
RS	リモコンスイッチ		パッケージ空調機付属品
HS	全熱交換器スイッチ		全熱交換器付属品
RE	雨量計		
WWE	風向風速計		変換器付属
FIC	ポンプコントローラ		
DDC	デジタル式コントローラ		
DC	DC24V電源		
I/I	アイソレーター		
I/I2	2出力アイソレーター		
LSEL	ローセレクター		
R	補助リレー		
Tr1	トランス	AC100，200 → AC24V200VA	
Tr2	絶縁トランス	AC100，200 → AC24V(絶縁トランス)	
WE	漏水検知器		ソケット付
LF	液面リレー/電極棒3P		付属品含む
LF	液面リレー/電極棒5P		付属品含む

バルブ口径表

流体　W2：水（2方弁），W3：水（3方弁），S：蒸気

単位　流体W2，W3：流量[l/m]、ΔP[kPa]　流体S：流量[kg/h]、Pi，ΔP[kPa]

系統名	流体	流量	Pi	ΔP	CV	口径(A)	備考
区役所系統熱源　バイパス	W2	1180		295.0	47.6	50	
区役所系統熱源　流量計	W	2350				150	
区民ホール熱源　バイパス	W2	470		310.0	18.5	40x32	
区民ホール熱源　流量計	W	1290				150	
□HU-2-1 HC/C	W2	114		29.4	14.72	40	
□HU-2-2 HC/C	W2	150.9		29.4	13.9	40	
□HU-2-3 HC/C	W2	101.1		29.4	13.06	25	
□HU-3-1 HC/C	W2	35.4		29.4	4.5	15	
□HU-3-2 HC/C	W2	86.2		29.4	11.13	25	
□HU-3-3 HC/C	W2	157		29.4	20.27	40	
□HU-4-1 HC/C	W2	63.3		29.4	8.18	25	
□HU-4-2 HC/C	W2	248		29.4	32.0	40	
□HU-5-1 HC/C	W2	104.4		29.4	13.48	25	
□HU-5-2 HC/C	W2	109.3		29.4	14.12	25	
□HU-6-1 HC/C	W2	106.1		29.4	13.7	25	
□HU-6-2 HC/C	W2	80.3		29.4	10.37	25	
□HU-7-1 HC/C	W2	107.7		29.4	13.91	25	
□HU-7-2 HC/C	W2	86.8		29.4	11.21	25	
□HU-8-1 HC/C	W2	99.7		29.4	12.88	25	
□HU-8-2 HC/C	W2	211.9		29.4	27.36	40	
□HU-9-1 HC/C	W2	96.4		29.4	12.45	25	
□HU-9-2 HC/C	W2	106.1		29.4	13.7	25	
AHU-K5-1 5F客席系統　HC/C	W2	82		29.4	10.59	25	
AHU-K4-1 4F客席系統　HC/C	W2	277		29.4	35.77	40	
AHU-K4-2 ステージ系統 HC/C	W2	141		29.4	18.21	40	

凡例

---~~----	AC100V or 200V
ō ō---	インターロック
	現場盤内取付機器
	ボックス内取付機器
	監視盤との信号受渡し

鹿島・東畑設計共同企業体

鹿島建設株式会社一級建築士事務所
株式会社東畑建築事務所

設備　協力会社
会社名　新菱冷熱工業(株)横浜支店
担当者

竣工図　2013.02.28
工事監理　設計　施工

戸塚駅西口第1地区第二種市街地再開発事業に伴う
公益施設整備事業新築工事
空調設備（自動制御設備）
機器表、バルブ口径表

SCALE　N.S　DATE　2011 — 4 — 28

設計責任者	設計担当者							GA担当者	CD担当者/GA担当者
平岡　雅徳	弘志	豊仁	中川	越	小沢	真吾	武藤	敏明
	勝行	誠仁	紗弓	広告				
	鈴木	紘介						

一級建築士　241713
八木 佳

JOB　090536B
DWG　M－411

本図面は建物の維持管理のための参考資料です。建物の現状と図面が完全に一致していることを保証するものではありません。

盤寸法表

盤名	形状	参考寸法 W	H	D	収納系統名	備考
RCP-B3-1	自立	700	2150	400	受水槽監視，駐車場換気制御 雑用水槽監視・消火水槽監視 中央管理点入出力一覧表参照	B3F駐車場 給気ファン室
RS-B3-2	壁掛	700	1300	250	中央管理点入出力一覧表参照	B3F南側機械室
RS-B3-3	壁掛	700	1300	250	中央管理点入出力一覧表参照	B3F区役所倉庫
RCP-B2-1	壁掛	700	1700	250	駐車場換気制御 中央管理点入出力一覧表参照	B2F駐車場 給気ファン室
RS-B2-3	壁掛	700	1700	250	中央管理点入出力一覧表参照	B2F区役所倉庫2
RCP-B1-1	壁掛	1400	1700	400	駐車場換気制御 中央管理点入出力一覧表参照	B1F駐車場 給気ファン室
RS-B1-2	壁掛	700	1700	250	中央管理点入出力一覧表参照	B1F南側機械室
RS-B1-3	壁掛	700	1700	400	オイルタンク廻り 中央管理点入出力一覧表参照	B1F西側前室
RS-2-1	壁掛	700	1700	250	中央管理点入出力一覧表参照	2F機械室1
RS-2-2	壁掛	700	1700	250	中央管理点入出力一覧表参照	2F機械室2
RS-2-3	壁掛	700	1700	250	中央管理点入出力一覧表参照	2F機械室3
RS-3-1	壁掛	700	1700	250	中央管理点入出力一覧表参照	3F機械室1
RS-3-2	壁掛	700	1700	250	中央管理点入出力一覧表参照	3F機械室2
RS-3-3	壁掛	700	1700	250	中央管理点入出力一覧表参照	3F機械室3
RS-4-1	壁掛	700	1700	250	中央管理点入出力一覧表参照	4F機械室1
RS-4-2	壁掛	700	1700	250	中央管理点入出力一覧表参照	4F機械室2
RS-4-3	壁掛	700	1700	250	中央管理点入出力一覧表参照	4F西側倉庫1
RS-5-1	壁掛	700	1700	250	中央管理点入出力一覧表参照	5F機械室1
RS-5-2	壁掛	700	1700	250	中央管理点入出力一覧表参照	5F機械室2
RS-5-3	壁掛	700	1700	250	中央管理点入出力一覧表参照	5F西側ES
RS-6-1	壁掛	700	1700	250	中央管理点入出力一覧表参照	6F機械室1
RS-6-2	壁掛	700	1700	250	中央管理点入出力一覧表参照	6F機械室2
RCP-6-3	自立	1400	2150	400	AHU-K4-2 中央管理点入出力一覧表参照	6Fホール機械室2
RCP-6-4	自立	1400	2150	400	AHU-K4-1 AHU-K5-1 中央管理点入出力一覧表参照	6Fホール機械室1
RS-7-1	壁掛	700	1700	250	中央管理点入出力一覧表参照	7F機械室1

盤名	形状	参考寸法 W	H	D	収納系統名	備考
RS-7-2	壁掛	700	1700	250	中央管理点入出力一覧表参照	7F機械室2
RS-7-3	壁掛	700	1700	250	中央管理点入出力一覧表参照	7F西側ES
RS-7-4	自立	1400	2150	400	中央管理点入出力一覧表参照	7F電気室
RS-8-1	壁掛	700	1700	250	中央管理点入出力一覧表参照	8F機械室1
RS-8-2	壁掛	700	1700	250	中央管理点入出力一覧表参照	8F機械室2
RS-8-3	壁掛 （屋外）	700	1700	300	中央管理点入出力一覧表参照	8F室外機置場
RS-9-1	壁掛	700	1700	250	中央管理点入出力一覧表参照	9F機械室1
RS-9-2	壁掛	700	1700	250	中央管理点入出力一覧表参照	9F機械室2
RCP-PH-1	自立 （屋外）	1500	2150	550	自然換気制御 中央管理点入出力一覧表参照	PHF設備機器置場
RCP-PH-2	自立 （屋外）	2200	2150	550	熱源廻り制御・外気環境計測 中央管理点入出力一覧表参照	PHF設備機器置場
□HU-2-1 空調サブパネル	サブパネル	700	900	—	<区役所> 中央管理点入出力一覧表参照	
□HU-2-2 空調サブパネル	サブパネル	700	900	—	<区役所> 中央管理点入出力一覧表参照	
□HU-2-3 空調サブパネル	サブパネル	700	900	—	<区役所> 中央管理点入出力一覧表参照	
□HU-3-1 空調サブパネル	サブパネル	700	900	—	<全体共用> 中央管理点入出力一覧表参照	
□HU-3-2 空調サブパネル	サブパネル	700	900	—	<市民利用ゾーン> 中央管理点入出力一覧表参照	
□HU-3-3 空調サブパネル	サブパネル	700	900	—	<市民利用ゾーン> 中央管理点入出力一覧表参照	
□HU-4-1 空調サブパネル	サブパネル	700	900	—	<全体共用> 中央管理点入出力一覧表参照	
□HU-4-2 空調サブパネル	サブパネル	700	900	—	<区分文化センター> 中央管理点入出力一覧表参照	
□HU-5-1 空調サブパネル	サブパネル	700	900	—	<区役所> 中央管理点入出力一覧表参照	
□HU-5-2 空調サブパネル	サブパネル	700	900	—	<区役所> 中央管理点入出力一覧表参照	
□HU-6-1 空調サブパネル	サブパネル	700	900	—	<区役所> 中央管理点入出力一覧表参照	
□HU-6-2 空調サブパネル	サブパネル	700	900	—	<区役所> 中央管理点入出力一覧表参照	
□HU-7-1 空調サブパネル	サブパネル	700	900	—	<区役所> 中央管理点入出力一覧表参照	
□HU-7-2 空調サブパネル	サブパネル	700	900	—	<区役所> 中央管理点入出力一覧表参照	
□HU-8-1 空調サブパネル	サブパネル	700	900	—	<区役所> 中央管理点入出力一覧表参照	

盤名	形状	参考寸法 W	H	D	収納系統名	備考
□HU-8-2 空調サブパネル	サブパネル	700	900	—	<区役所> 中央管理点入出力一覧表参照	
□HU-9-1 空調サブパネル	サブパネル	700	900	—	<区役所> 中央管理点入出力一覧表参照	
□HU-9-2 空調サブパネル	サブパネル	700	900	—	<区役所> 中央管理点入出力一覧表参照	

鹿島・東畑設計共同企業体

鹿島建設株式会社一級建築士事務所
株式会社東畑建築事務所

設備 協力会社
会社名 新菱冷熱工業(株) 横浜支店
担当者

竣工図 2013.02.28
工事監理 | 設計 | 施工

戸塚駅西口第1地区第二種市街地再開発事業に伴う
公益施設整備事業新築工事
空調設備（自動制御設備）
制御盤リスト

SCALE N.S DATE 2011 — 4 — 28


設計責任者	設計担当者	CA担当者	CO参画CA担当者
平岡 雅徳	弘志 豊仁 修仁 中川 越 紹介 紗谷 広告 鈴木	小沢 真吾	武藤 敏明

一級建築士 241713
八木 佳


JOB 090536B
DWG M — 412

本図面は建物の維持管理のための参考資料です。建物の現状と図面が完全に一致していることを保証するものではありません。

1 工事区分図

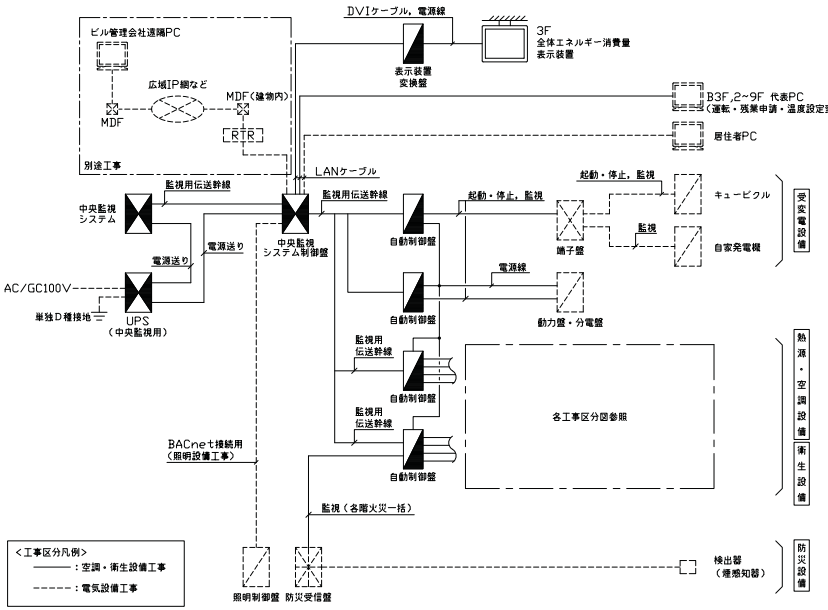


2 熱源機廻り工事区分図

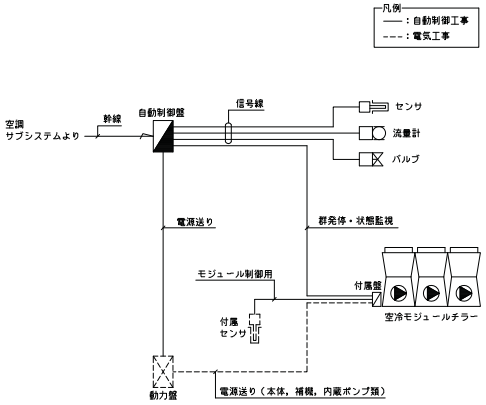

(注記)
1．冷凍機付属盤内発停用DCリレー内蔵とする。
2．モジュールチラー間の制御インターロック用回路内蔵とする。
3．バルブ本体の取付は配管設備工事区分とする。
4．モジュール制御用センサを除く付属盤以降の制御配線，動力配線は装置メーカ工事とする。

3 空調機廻り工事区分図


AHU-K4-1，K4-2，K5-1

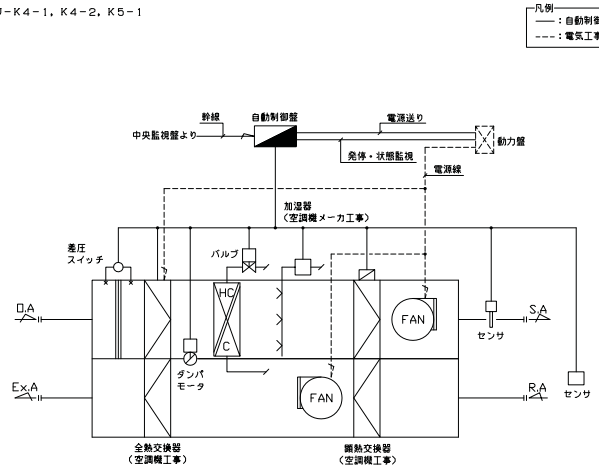

(注記)1．バルブ本体の取付は配管設備工事区分とし、モジュトロールモータの取付及び結線は本工事とする。
2．給排気ファンの連動は、電気工事とする。

4 外調機廻り工事区分図

OHU-2-1~2-3
OHU-3-1~3-3
OHU-4-1~9-1
OHU-4~9-2

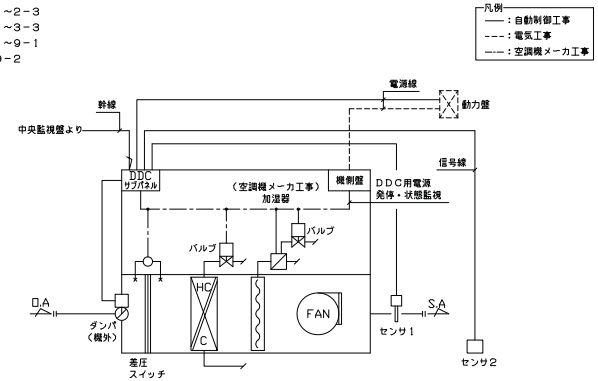


機器工事区分

	機　器	取　付	空調機内部配線	備　考
ダンパモータ	自　動	自　動	——	
差圧スイッチ	〃	空調機メーカ	空調機メーカ	
バルブ	〃	〃	〃	
動力盤	空調機メーカ	〃	〃	
DDCサブパネル	自　動	〃	〃	
センサー1	〃	自　動	——	
センサー2	〃	〃	——	


工事区分説明
1．DDCサブパネル，バルブ，差圧スイッチは自動制御機器メーカーより空調機メーカーに支給する。
2．空調機ケーシング内の自動制御機器の取付及び配線・結線は空調機メーカー工事とする。
その際にDDCと空調機機側盤間で発停・状態・警報信号の取合を可能のこと。
3．コントローラのパラメータ設定及び調整は自動制御工事とする。
4．空調機ケーシング外部の配線・結線は自動制御工事とする。

5 床置パッケージ廻り工事区分図

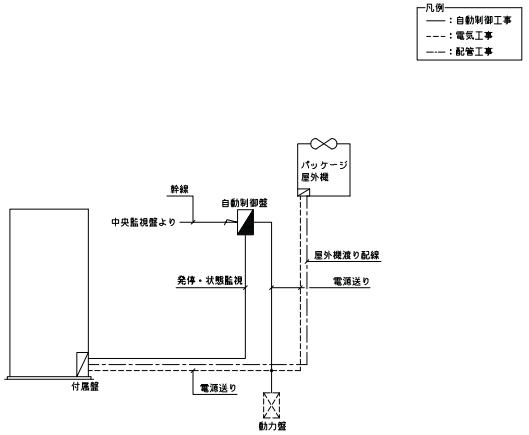

(注記)
1．コンプレッサー制御回路，残留運転回路は、PAC本体機能とする。

6 マルチパッケージ廻り工事区分図

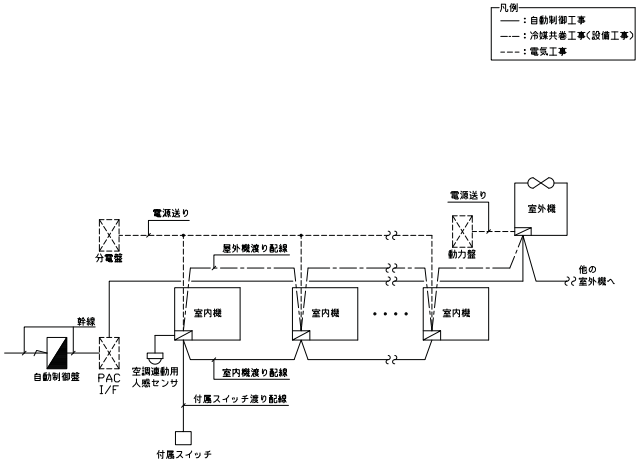

鹿島・東畑設計共同企業体

鹿島建設株式会社一級建築士事務所
株式会社東畑建築事務所

設備　協力会社	
会社名	新菱冷熱工業(株) 横浜支店
担当者	

竣工図	2013.02.28
工事監理	設計 / 施工

戸塚駅西口第1地区第二種市街地再開発事業に伴う
公益施設整備事業新築工事
空調設備(自動制御設備)
中央監視装置　工事区分図(1)

SCALE　N.S　DATE　2011 — 4 — 28


設計責任者	設計担当者	DA担当者	CO2感知DA担当者
平岡　雅徳	弘本　豊仁 伊藤　信仁 鈴木　紹介	中川　越 紗谷　広告	小沢　真吾　武藤　敏明

一級建築士　241713
八木　佳


JOB　090536B
DWG　M－413

本図面は建物の維持管理のための参考資料です。建物の現状と図面が完全に一致していることを保証するものではありません。


7 全熱交換器廻り工事区分図

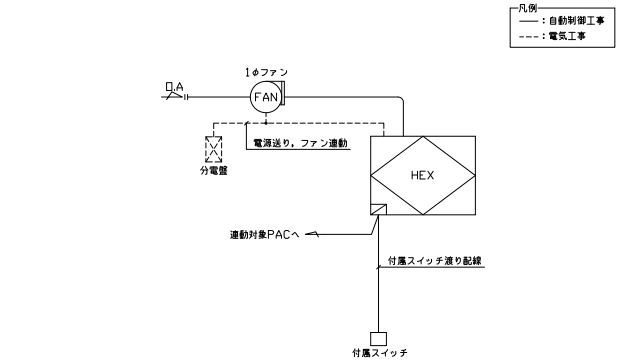

8 水槽廻り工事区分図（1）

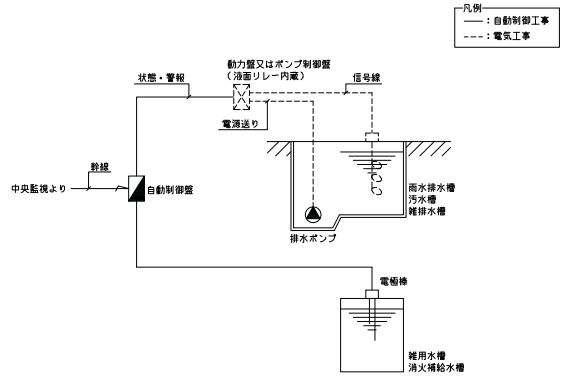


9 水槽廻り工事区分図（2）

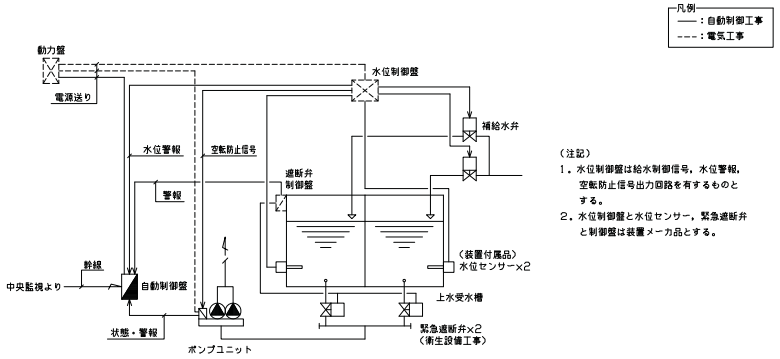


（注記）
1．水位制御盤は給水制御信号，水位警報，空転防止信号出力回路を有するものとする。
2．水位制御盤と水位センサー，緊急遮断弁と制御盤は装置メーカ品とする。


10 給排気ファン発停廻り工事区分図

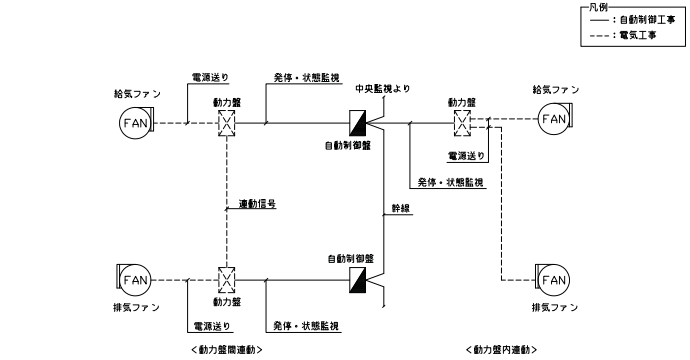


11 個別線（動力系発停・状態・故障監視）工事区分図

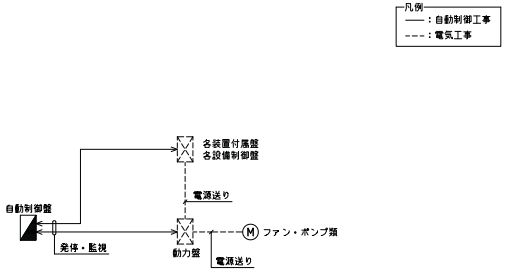

12 計量系統工事区分図

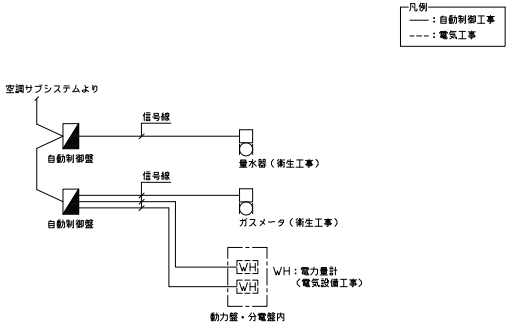

14 インバータ盤廻り工事区分図

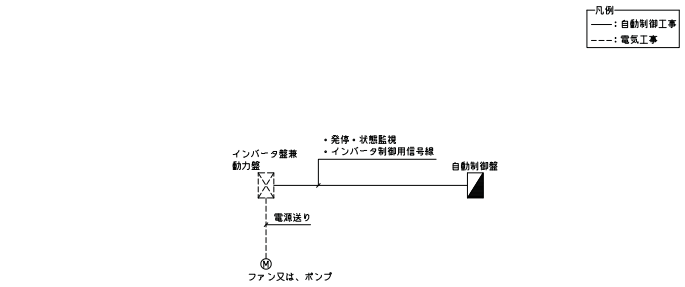

鹿島・東畑設計共同企業体

鹿島建設株式会社一級建築士事務所
株式会社東畑建築事務所

設備　協力会社
会社名
新菱冷熱工業(株)
横浜支店
担当者

竣工図　2013.02.28
工事監理　設計　施工

戸塚駅西口第1地区第二種市街地再開発事業に伴う
公益施設整備事業新築工事
空調設備（自動制御設備）
中央監視装置　工事区分図（2）

SCALE　N.S　DATE　2011 — 4 — 28

設計責任者	設計担当者	DA担当者	CD原寸DA担当者
平岡　雅徳	弘本　豊仁 伊藤　誠仁 鈴木　紹介	中川　越 紗谷　広告	小沢　真吾　武藤 敏明

一級建築士　241713
八木 佳


JOB　090536B
DWG　M－414

本図面は建物の維持管理のための参考資料です。建物の現状と図面が完全に一致していることを保証するものではありません。


システム概要

本中央監視装置は、１Ｆ中央監視室に設置し省力化、省エネルギー化、安全性の確保、快適環境の実現等を目的とした熱源・空調・衛生・受変電・防災設備等の各種機器の総合的、効率的な管理、監視、制御を行う。
システム構築にあたっては、構成機器が故障した場合でも他の機器に波及しないよう危険分散を考慮したシステムとする。
・基幹ネットワーク上の各システム間の情報連携にＡＮＳＩ／ＡＳＨＲＡＥ ｓｔａｎｄａｒｄ １３５－２００４（ＩＥＩＥＪ－Ｇ－０００６：２００６及びアデンダムａによ?龍^用）の通信規約を利用する。
　また、本バージョンに対応できないベンダー機器の採用が想定される場合には、発注者及びベンダーの合意を得て利用するバージョンを定めるものとする。
・本システムは、ＢＡサーバー（ＢＡＳ）及び、クライアントＰＣにて構築する。
　また、安定性、セキュリティー強化を考慮し、サーバーのＯＳはＬＩＮＵＸ相当とする。
・ＢＡサーバーはシステム障害、メンテナンス時のシステムオフライン時も監視業務を可能とする為、冗長化構成とする。
・マンマシンインターフェース（監視端末）は汎用ＰＣを利用可能とする。
　（監視端末利用における必要条件・推奨仕様は、機器機能表参照）
・本システムは、グラフィック画面をユーザにより容易に変更できるものとする。
・区役所各フロアの代表汎用ＰＣでエネルギー消費?が表示でき、居住者ＰＣより空調の操作，温度設定が可能なシステムとする。
・３Ｆにエネルギー消費量が表示できる表示器を設置する。（昨日と本日のバーグラフ表示）
・ファイルサーバーに１日１回日報データを保存し、道路より取り出せることを可能とする。


中央監視システム構成概念図

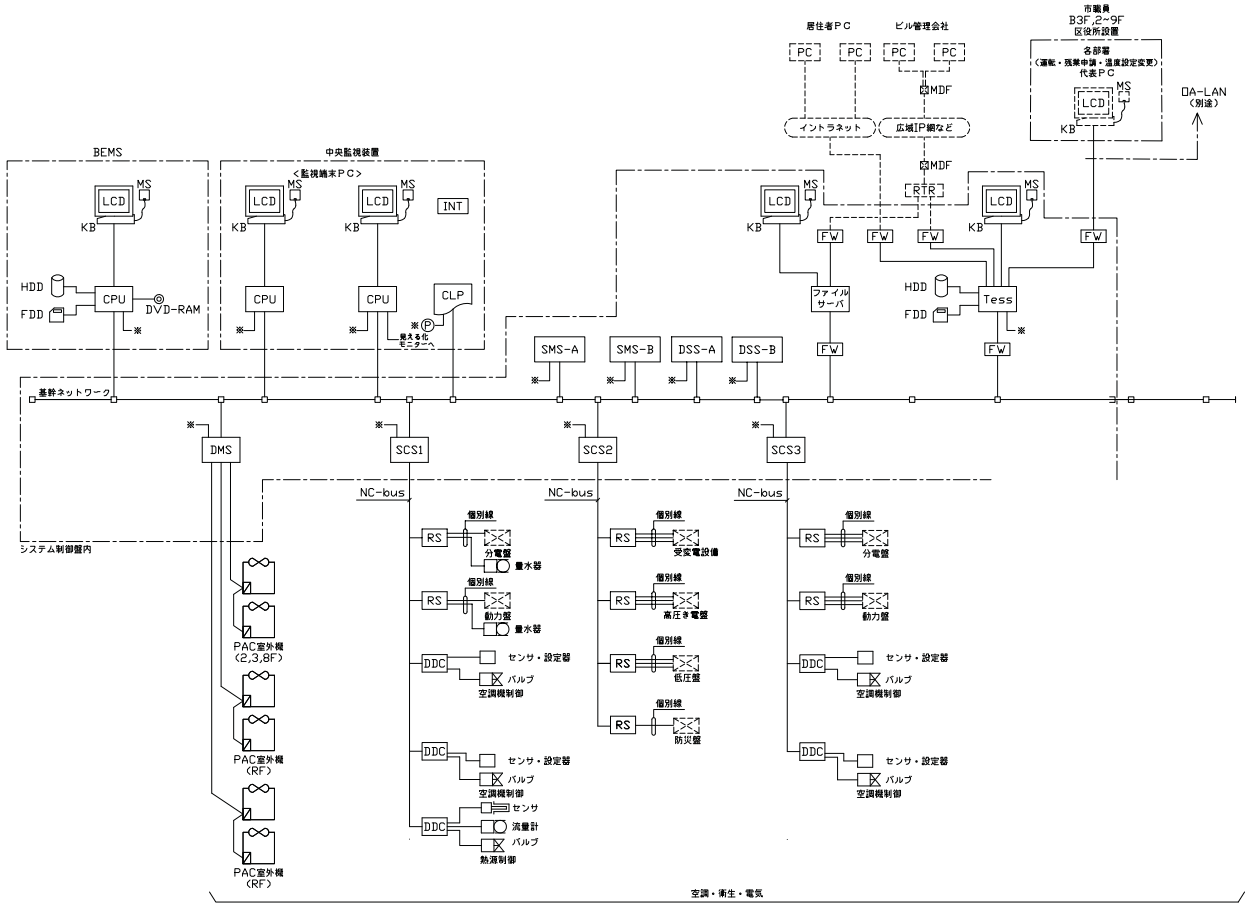

中央監視盤　参考姿図　Ｓ＝１／２０

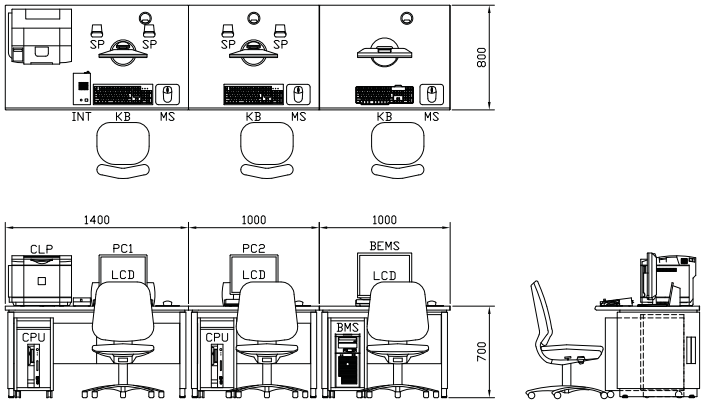

ＵＰＳ　参考姿図

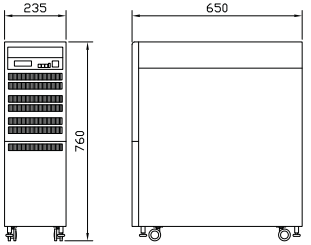

UPS仕様

項目		規格
交流出力	容量	６０００ＶＡ
	運転方式	商用同期常時インバータ給電
	交流出力切替方式	同期無瞬断方式
	定格の種類	１００％連続
	相数	単相２線式
	定格電圧	１００Ｖ
	定格周波数	５０Ｈｚ
	定格負荷力率	０．８（遅れ）
	負荷力率変動範囲	０．７～１．０（遅れ）
交流入力	相数	単相２線式
	電圧	１００Ｖ±１５％
	周波数	５０Ｈｚ
	周波数変動範囲	４７～５３Ｈｚ
	入力容量	６ｋＶＡ以下
蓄電池	バックアップ時間	約１０分間（ａｔ２５℃）（４ｋＷ出力時）
	内蔵蓄電池	小形制御弁式鉛蓄電池
	蓄電池充電時間	６時間以内
発熱量（全負荷時）		約１９１９ｋＪ／ｈ
騒音		約５０ｄＢ以下
質量		約１２０ｋｇ
使用環境	温度	０～４０℃
	湿度	３０～９０％（ただし無結露のこと）

鹿島・東畑設計共同企業体
鹿島建設株式会社一級建築士事務所
株式会社東畑建築事務所

設備　協力会社
会社名　新菱冷熱工業(株)　横浜支店
担当者

竣工図　2013.02.28
工事監理　設計　施工

戸塚駅西口第１地区第二種市街地再開発事業に伴う
公益施設整備事業新築工事
空調設備（自動制御設備）
中央監視システム図（１）

SCALE　N.S　DATE　2011 — 4 — 28

設計責任者	設計担当者				CAD担当者	CAD管理CAD担当者
平岡　雅徳	引本	豊仁			小沢　真吾	武藤 敏明
	伊藤	誠仁	中川	越		
	鈴木	紘介	紗谷	広告		


一級建築士　241713　八木 佳

JOB　090536B
DWG　M－415

本図面は建物の維持管理のための参考資料です。建物の現状と図面が完全に一致していることを保証するものではありません。

システム制御盤・UPS　参考姿図


1Ｆ中央監視室

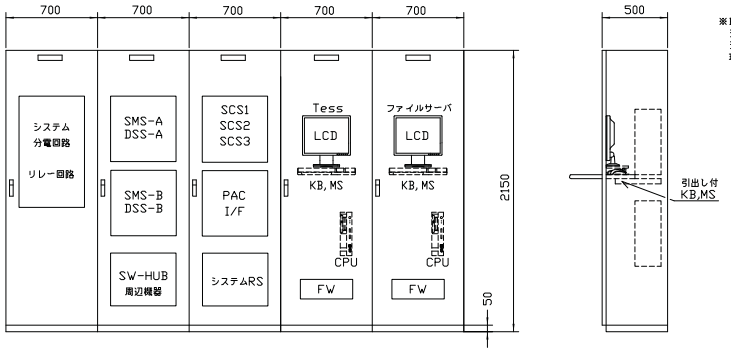


※ＰＡＣ Ｉ／Ｆは ＰＡＣメーカより
システム制御盤製作メーカへ支給し、
システム制御盤製作メーカで組み込みを行い
現地へ搬入する。

空調システム制御盤，自動制御盤システム電源計画

（１）システム分電回路

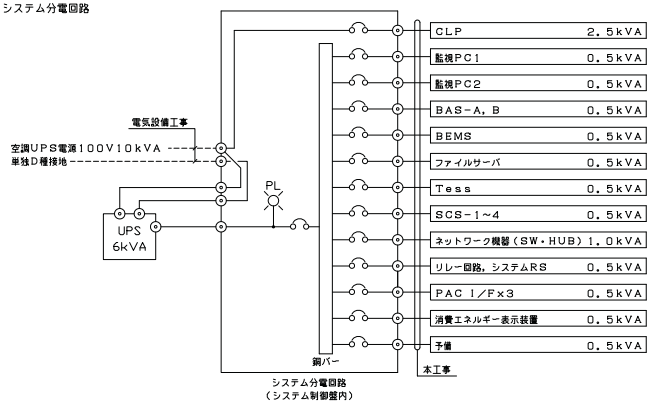


（２）自動制御盤（ＲＣＰ盤，ＲＳ盤）

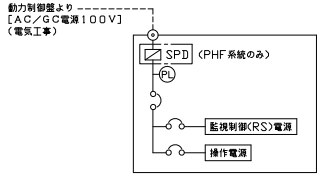

（凡例）
監視制御電源：コントローラ，センサ，変換器
リレー回路等の電源
操作電源　：アクチュエータ電源
ＳＰＤ　　：サージプロテクトデバイス（避雷器）

空調システム制御盤　盤内配線概念図

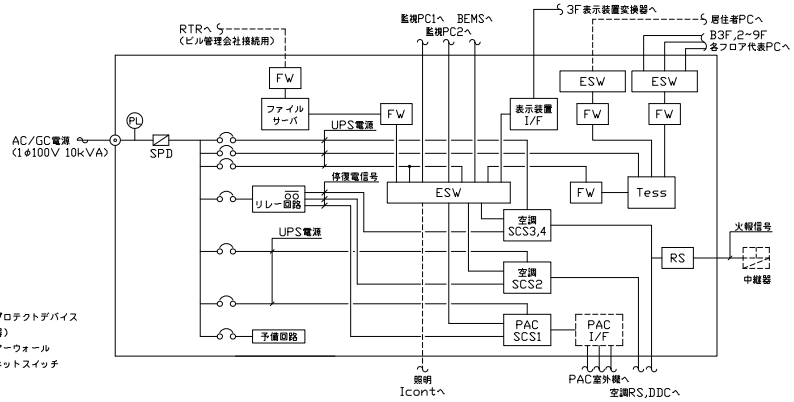



（凡例）
ＳＰＤ：サージプロテクトデバイス
（避雷器）
ＦＷ　：ファイアーウォール
ＥＳＷ：イーサネットスイッチ

火災空調停止信号

停復電信号

1．一般系統／火災空調停止制御の入力信号

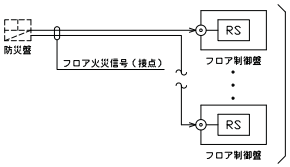

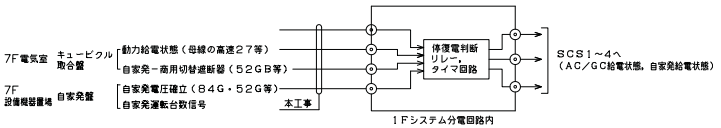

本図面は建物の維持管理のための参考資料です。建物の現状と図面が完全に一致していることを保証するものではありません。

記号	名称	概要	参考仕様
PC	中央監視端末	Webブラウザの機能によりシステム管理情報の表示・操作及び、各種プログラムの設定、変更を行う。 マウスにて画面の選択及び、操作を行う。	CPU　：3．0GHz相当 メモリ　：2ギガバイト以上 HDD　：160ギガバイト以上 DVD−ROMドライブ：24倍速以上 電源　：AC100V±10%，50Hz，350VA（LCD含む） OS　：Windows7 Pro webブラウザ　：IE8．0 JAVAvm1．4の機能搭載 Adobe Reader 9．0以上搭載 マウス（MS）　：光学式
LCD（PC）	液晶ディスプレイ	表示の中心となるユニットで、各種のリストやグラフの表示を行う。 又、マルチウィンドウ表示により複数のグラフ，データの同時表示を行う。	表示サイズ　：19型相当 表示色　：1619万色以上 表示文字　：英数文字，カナ，ひらがな，漢字（JIS第1，第2水準），記号及び、図形 解像度　：1280×1024ドット以上
SMS−A,B DSS−A,B	BAサーバ	システム全体の管理，定周期でのデータ収集，蓄積，加工及び、下記の周辺装置への入出力を統括管理する。	主処理装置　：32ビットCPU 主記憶容量　：256メガバイト以上 OS　：Linux（ウォームスタンバイ方式による冗長化構成） HDD　：40GB（24時間連続運転対応：MTBF30万時間相当） 最大管理点数：5000オブジェクト 電源　：AC100V±10% 50Hz，50VA
		PC（中央監視端末）のWebブラウザソフトウェアにてシステム全体の管理情報（グラフィック画面，ポイント，プログラム等）の表示，設定，操作を行う為の情報の一元管理を行う。	主処理装置　：32ビットCPU 主記憶容量　：256メガバイト以上 OS　：Linux（ウォームスタンバイ方式による冗長化構成） HDD　：40GB（24時間連続運転対応：MTBF30万時間相当） 最大管理点数：5000オブジェクト 電源　：AC100V±10% 50Hz，50VA 画面枚数　：200枚
SCS	システムコアサーバ	RS，DDCと伝送を行い、ポイントデータ，スケジュール制御等を管理する。 又、トレンドデータの蓄積を行う。	主処理装置　：32ビットCPU 主記憶容量　：128メガバイト以上 OS　：Linux 最大管理点数：200／500／1000オブジェクト／ユニット 幹線ライン数：4ライン／ユニット 電源　：AC100／200V±10%，50Hz，70VA
CLP	カラーレーザプリンタ	各種データの印字を行う。 1．日報，月報，年報 2．トレンドデータ 3．各種一覧リスト（バーチャルプリンタ） 4．メンテナンスメッセージ 5．画面	印字方法　：電子写真方式 印字色　：フルカラー 印字用紙　：A4 電源　：AC100V±10%，50Hz，1500VA 温度条件　：10〜35℃ 接続　：IPv4／v6ネットワーク
基幹ネットワーク		中央監視装置の基幹をなす伝送幹線であり、各種データ伝送を行う。 通信プロトコルはIEIEj／pBACnet，HTTPなど。	通信方式　：Ethernet，TCP／IPプロトコル群，IPV4またはIPV6対応 通信速度　：10Mbps，100Mbps ケーブル仕様　：100BASE−TX，100BASE−FX
INT	インターホン	中央とリモートとの相互通話を行う。	通話方式　：プッシュトウトーク方式相互通話型 ケーブル仕様　：MVVS0．9−2C相当
UPS（簡易型）	無停電電源装置	中央監視装置及び、必要な端末伝送装置に無停電電源を供給する。	入力　：AC／GC100V65A 出力　：AC100V60A バッテリー動作時間：10分 バッテリー種類　：小型シール鉛蓄電池 給電方式　：常時インバータ方式
LC−bus	コントロール・バス	中央監視装置と端末伝送装置間のデータ伝送を行う。	通信方式　：Lon Talkプロトコル 通信速度　：78kbps ケーブル仕様　：LANケーブル，コネクタ接続（EIA568準拠カテゴリー3〜5　0．5φ×4P）
RS	端末伝送装置	現場に設置して中央監視装置とデータ伝送を行う。 端末伝送装置と各入出力点数は個別配線する。	入出力点数　：中央管理点入出力一覧表参照 電源　：AC100V±10%，50Hz 通信方式　：Lon Talk
DDC	空調機用コントローラ	空調機廻りの制御を行う。 中央監視装置とデータ通信を行う。	入出力点数　：中央管理点入出力一覧表参照 制御内容　：自動制御計装図参照 電源　：AC100V±10%，50Hz 通信方式　：Lon Talk

記号	名称	概要	参考仕様
BMS	ビルマネージメントシステムサーバ	ビルマネージメントシステムの管理を行う。 また、各プログラムの設定を行う。 マウスにて画面の選択及び、操作を行う。	CPU　：32ビットCPU 2GHz以上 メモリ　：1ギガバイト以上 HDD　：80ギガバイト 冗長化HDD　：80ギガバイト（（RAID−1）ホットスワップ対応） フロッピーディスク（FDD）　：1．44メガバイト 3．5型 光学ドライブ（DVD−RAM）：記録・再生 最大12倍速 マウス（MS）　：光学式 電源　：AC100V±10%，50Hz，210VA（LCD含む） OS　：WindowsXP Pro Adobe Reader 7．0搭載 Microsoft Excel2007搭載
LCD（BMS）	液晶ディスプレイ	表示の中心となるユニットで、各種のリストやグラフの表示を行う。	表示サイズ　19型 表示色　：65536色 表示文字　：英数文字，カナ，ひらがな，漢字（JIS第1，第2水準），記号及び、図形 解像度　：1280×1024ドット
TeSS	テナントサービスサーバ	BAネットワークおよび建物居住者ネットワークと接続し、建物居住者PCへの「機器発停操作」・「エネルギー消費量表示」・「外気環境表示」・「施設管理スケジュール」などの機能・情報提供を行う。	CPU　：2GHz相当（DualCore） メモリ　：1024メガバイト HDD　：80ギガバイト×2（RAIDボードによる冗長化） RAIDレベル　：RAID−1（ミラーリング） FDD　：1．44メガバイト（3．5インチ） DVD−RAMドライブ　：12倍速 電源　：AC100V±10%，50Hz，350VA（LCD含む） OS　：WindowsXP Pro× ネットワーク接続　：10／100BASE−Tx2ポート（BAネットワーク用、建物居住者ネットワーク用） 最大同時アクセス数　：10件（ログインPCのうち画面表示／設定操作を同時に処理可能な件数） KB　：汎用JISキーボード マウス　：光学式マウス（USB接続） 画面枚数＜エネルギー消費量＞：11枚（B3F，2〜9F区役所，ホール，全体共用） ＜空調操作用＞　：20枚
建物居住者PC（別途）	エネルギー消費量操作・表示端末PC	Webブラウザ機能によりテナントサービスサーバにアクセスし、操作・表示・エネルギー消費量表示などを行う。	OS／ブラウザ　：以下いずれかの組合せを満たす仕様とする。 ・Windows2000／Internet Explorer6．0 ・WindowsXP／Internet Explorer6．0or7．0 ・WindowsVista／Internet Explorer7．0 プラグイン　：Adobe Reader 7．X／8．X ディスプレイ解像度　：XGA（1024x768）以上
FW	ファイアウォール	不要な通信を遮断し、安全性を確保することを目的として、 BAネットワークとテナントサービスサーバの間及び、 テナントサービスサーバと建物居住者ネットワークの間に設置する。	電源　：AC100V±10%，50Hz 動作温度　：0〜40℃ 動作湿度　：5〜95%（結露しないこと）
	ファイルサーバ	1日1回日報データを保存し、遠隔からアクセス可能とする。	CPU　：2．0GHz相当 メモリ　：512メガバイト以上 HDD　：80ギガバイト以上 CD−ROMドライブ　：24倍速以上 電源　：AC100V±10%，50Hz，350VA（LCD含む） OS　：WindowsXP SP2× webブラウザ　：IE6．0 JAVAvm1．4の機能搭載 SVG Viewer3．0以上の機能搭載・XGA機能搭載 Adobe Reader 7．0以上搭載 マウス（MS）　：光学式

鹿島・東畑設計共同企業体
鹿島建設株式会社一級建築士事務所
株式会社東畑建築事務所

設備協力会社
会社名　新菱冷熱工業(株)横浜支店
担当者

竣工図　2013.02.28
工事監理　設計　施工

戸塚駅西口第1地区第二種市街地再開発事業に伴う
公益施設整備事業新築工事
空調設備（自動制御設備）
中央監視システム図（3）

SCALE　N.S　DATE　2011 — 4 — 28

設計責任者	設計担当者	CAD担当者	CAD管理CAD担当者
平岡 雅徳	弘本 豊仁 鈴木 誠仁 鈴木 雄介	中川 越 紗谷 広告	小沢 真吾　武藤 敏明

一級建築士 241713
八木 佳

JOB 090536B
DWG M−417

本図面は建物の維持管理のための参考資料です。建物の現状と図面が完全に一致していることを保証するものではありません。

1．基本機能

1－1．共通機能

（1）操作方法
　マウス、キーボードにより操作を行う。

（2）ユーザ管理
　ユーザＩＤとパスワード（最大２００）登録し、各機能画面に対して、操作の許可範囲（操作／表示のみ／表示不可）を設定できる。
　特定ＩＰアドレスの監視用ＰＣは、ログイン時の認証処理を不要とできる。

（3）運用区分設定
　管理点を運用区分として、最大３２区分（設備・系統・場所・建物・等）に振り分け、ユーザＩＤ毎にそれぞれの運用区分に属する管理点の操作、アラーム表示及び、ブザーの鳴動範囲を指定できる。
　画面・ブザーの設定ができる。

（4）モジュール状態監視
　システム構成機器の状態・通信状態を常時監視し、異常時には警報を発する。

（5）リモートユニット状態監視
　リモートユニットの状態・通信状態を常時監視し、異常時には警報を発する。

（6）保守登録
　定期点検中、保守中の管理点を保守登録とすることにより、監視、制御やスケジュール対象からはずすことができる。
　その際、保守中インジケータを表示する。

（7）インターホン
　中央監視装置より子機を選択し、親機と相互通話をする。

（8）外部移報
　管理点の代表警報を外部接点にて出力する。

1－2．監視

（1）状態監視
　管理点の状態・計測値・計量値の監視を行う。

（2）警報監視
　管理点・システム構成機器の警報発生・復帰の監視を行う。
　管理点の警報発生時は、最新の警報内容を専用エリアに表示すると共に、発生した警報に応じたインジケータの点滅表示を行う。
　また、ブザー鳴動（音色４種類）、音声によるメッセージ（８０種類）、グラフィック画面強制表示、ガイダンス表示を行う。

（3）発停失敗監視／状態不一致監視
　中央監視より発停指令後、一定時間機器の状態が変化しない場合、また中央監視の指令と機器の状態が不一致となった時は、警報を発する。

（4）計測値上下限監視
　計測値が設定された上下限値を超えた時は、警報を発する。

（5）計測値上下限監視一括設定
　複数の計測点の上下限監視の設定値を一括で設定できる。

（6）計測値偏差値監視
　偏差（計測値と設定値の差）が設定された値を超えた時は、警報を発する。

（7）計測値偏差値監視一括設定
　複数の計測点の偏差値監視の設定値を一括で設定できる。

1－3．表示

（1）マルチウィンドウ表示
　ＢＡＳ画面は２画面（強制表示画面を含み最大３画面）を同時に表示することができる。

（2）連続画面呼出
　グラフィック画面以外に、グループリスト／トレンドグラフ／制御画面を自動的に切換て表示する。
　（シナリオ１件につき最大１００画面／最大２０シナリオ）
　また、表示時間／画面ハードコピーの有無（ＪＰＥＧ形式）を設定できる。

（3）画面スクロール機能
　各種一覧画面や、グラフィック画面等で画面上にすべての情報を表示しきれない場合は、スクロール機能により画面を移動させ表示することができる。

（4）最新警報表示
　最新の警報内容を画面の専用エリアに表示する。

（5）グラフィック画面表示
　建物内の管理点情報をグラフィック画面に表示する。
　画面のサイズは、任意の大きさに拡大・縮小可能とする。
　機器の状態は、状態変化時、警報発生時、シンボルの色変化により、表示する。
　また、警報発生時、指定されたグラフィック画面を強制的に表示する。
　受変電設備などは、活線シンボルを用いて表示する。
　・活線：受変電スケルトンの状態を色変化で表示する。
　計測値・計量値は、数値のシンボルにて表示し、一定時間毎に更新する。
　また、グラフィック画面にて下記機能を可能とする。
　・他グラフィック画面に、直接移行。

（6）グラフィック画面変更
　グラフィック画面の変更を可能とする。
　・部屋の間仕切り、部屋名などの変更
　・画面背景色の変更
　・各種シンボルの変更・追加
　・グラフィック画面の新規作成

（7）管理点一覧表示
　各管理点の状態毎に次の一覧形式で表示する。
　グループ、警報中、運転中、停止中、保守中、トラブル中
　グループ一覧においてはグループ単位での一括発停操作や設定変更を可能とする。
　各一覧表はＰＤＦファイルとして出力でき、印字を可能とする。

（8）タイムプログラム一覧
　設定されているタイムプログラムのＯＮ／ＯＦＦ時刻を一覧形式で確認することができる。
　また、各プログラムの代表機器のポイント状態（正常／警報，ＯＮ／ＯＦＦ）を各プログラムの状態として表示可能とする。

（9）管理点検索
　管理点の属性情報（管理点名称，グループＮｏ．管理点種別）を条件として検索し、結果を一覧形式でまとめて表示できる。
　また結果はＰＤＦファイルとして出力ができ、印字を可能とする。

（10）ポイントガイダンス
　各管理点に関しての詳細コメント（警報発生時の処理方法や連絡先）を表示する。
　また警報発生時にはガイダンスを自動表示できる。

（11）管理点詳細画面表示
　グラフィック画面から直接管理点の詳細画面を表示する。
　詳細画面では、状態、計測値の管理点情報・管理点登録情報・運転時間データなどの情報・過去４８時間分のトレンドバーグラフ・スケジュールを表示する。

（12）画面履歴表示
　ログイン中に表示した過去２０画面までもどって呼び出しできる。

（13）ポータルメニュー設定
　頻繁に参照する画面を登録し、ポータルメニューから選択して画面を表示する。
　ユーザー毎に設備毎／フロア毎など、関連する画面を「カテゴリ」としてグループ化し、階層的に表示できる。
　そのうち３画面はショートカットを登録できる。

1－4．操作

（1）機器個別発停操作・設定値変更
　関連するグラフィック画面またはリスト画面より管理点を選択して機器の発停操作・設定値の変更を行う。
　複数の機器を同時に起動する場合は、一定の遅れ時間をおいて順次起動する。
　重要機器の発停操作時は、通常の発停操作（操作ー実行）の他に、確認動作を入れた３アクション操作（操作ー確認ー実行）とする。また、確認操作時、メッセージ表示によりオペレータに注意を促す。

（2）積算値プリセット
　積算値・運転時間は手動でプリセットできる。

1－5．印字

（1）画面印字
　表示中の画面イメージを指定したプリンタに印字／保存できる。

2．制御機能

2－1．共通

（1）カレンダ制御
　平日、休日、特別日１、特別日２の設定が２年先までできる。

（2）タイムスケジュール制御
　中央監視からの操作対象機器をタイムプログラムに登録し、自動的にスケジュール発停操作を行う。
　スケジュールは、マスタースケジュールと実行スケジュールを有する。
　マスタースケジュールで４種の日付種別に対して起動・停止時刻を設定する。
　カレンダ情報とマスタースケジュールにより、当日を含む７日間の実行スケジュールを作成する。
　実行スケジュール上で起動・停止時刻の変更ができる。
　対象機器に対して起動／停止の出力動作を１日に最大８回まで設定できる。

（3）タイムスケジュール一括設定
　複数のマスタスケジュールを一括で設定できる。

（4）スケジュール合成
　共用機器の発停のために、複数のタイムスケジュールの起動条件と停止条件から１つのタイムスケジュールを作成する。

（5）機器連動制御
　管理点の状態変化・警報発生等を条件として、操作対象機器を指定した状態（起動／停止等）に動作させる。

（6）数値演算
　積算値や計測値に対し四則演算を行い、演算結果を管理点に出力できる。

（7）論理演算
　複数の管理点の入力状態に対して、論理演算（ＡＮＤ・ＯＲ）判断を行い、結果を管理点に出力できる。

2－2．空調

（1）季節切換制御
　指定した日付に自動的に季節切換（季節に合わせた運転モードの切換）を行う。
　モードは送風／冷房／暖房／冷暖の４種類とし、手動による切換もできる。

（2）季節切換一括設定
　複数の季節切換を一括で設定できる。

（3）遠隔設定値スケジュール制御
　年間を通じて予め設定された指定月日毎に設定値を自動的に変更する。

（4）遠隔設定値スケジュール一括設定
　複数の遠隔設定値を一括で設定できる。

（5）最適起動停止制御（予冷予熱制御）
　室内温度の立ち上がり・立ち下がり特性を予測判断し、空調機の最適起動・停止を行う。
　休日明け補償、連休明け補償、異常データ補償ができる。
　・休日明け補償　：前日空調機を運転しなかった場合、当日は早めに起動する。
　・連休明け補償　：当日まで数日間連続して空調機を運転しなかった場合、その日数に応じて早めに起動する。
　・異常データ補償：計測入力異常時などのデータは予測判断に使用しない。

（6）熱源最適起動停止制御
　空調機の予測最適起動・停止時刻を参照して、同一熱源系統の中で最も早い空調機の最適起動時刻よりも早く熱源を起動し、最も遅い空調機の最適停止時刻より早く熱源を停止する。
　熱源の起動時刻・停止時刻は目標時刻に対して最大１２０分前まで設定できる。

（7）節電運転制御
　空調機等に対して快適環境を確保できる範囲での最適停止時間を演算し、間欠運転を行う。

（8）外気取入制御
　外気取入が有効な場合は外気取ダンパに対して切換出力を行う。
　外気取入の有効判断は外気と還気（室内）のエンタルピ及び、乾球温度を比較演算して決める。

（9）電力デマンド機能付節電プログラム
　空調機等に対して、室内温度環境を確保しつつ、デマンド予測が目標電力量を超過しないように間欠運転を行う。
　平日と休日で温度設定値を変えることができる。

2－3．電気

（1）停電制御
　商用電源断検出時、ブザー鳴動、停電インジケータを点滅表示する。
　また状態不一致の警報を抑制し、一般制御は実行保留とする。
　但し、火災処理制御と手動操作は実行できる。

（2）自家発起動時順序投入制御
　自家発起動時、登録されている機器の順序投入を行う。

（3）自家発負荷配分制御
　自家発運転時、自家発使用電力と目標電力の比較により負荷の投入／遮断を行う。
　投入／遮断は、あらかじめ指定されている優先順位（１５レベル）に従う。

（4）復電制御
　商用電源が復帰した時は、自動または手動の復電指令により、復電制御を行う。
　発停点は停電前の状態及び、停電中に保留された一般制御出力にあわせて起動／停止を行う。

（5）電力デマンド監視
　受電電力量を積算し、３０分毎のデマンド予測を行う。
　目標電力量の超過が予測された時及び、超過した時は、警報を発する。
　警報発生時は、インジケータを点滅表示する。
　取引用デマンドメータとの同期は、外部信号または画面操作により行う。

2－4．防災

（1）火災処理制御
　火災信号入力時、ブザー鳴動、火災インジケータ点滅表示、バーチャルプリンタ表示により火災発生の通知を行う。
　また、火災信号入力時、空調機等の関連機器を自動的に停止することを可能とする。
　火災時の動作は、他の制御より優先して実行する。
　火災復帰時は、手動操作で火災処理制御を解除する。

2－5．防犯

（1）防犯連動
　セキュリティーシステムの警備状態により、空調機等の消し忘れ制御を行える機能を有する。

3．データ管理機能

3－1．データ管理

（1）運転時間／投入回数監視
　機器の運転時間、運転（投入）回数を積算し、表示すると共に登録点の運転時間・投入回数が設定された値を超えた機器を一覧形式で表示する。（インジケータに「保守警告」として表示する。）
　また、その一覧はＰＤＦファイルとして出力でき、印字を可能とする。

（2）日報・月報・年報表示
　計測値や積算値を指定したフォーマットで表示する。
　（日報：３０枚、月報：３０枚、年報：２０枚）
　必要により最大値・最小値・平均値等の演算値を表示する。
　また自動及び、手動でＰＤＦファイルを生成し、印字を可能とする。
　手動印字の指定範囲は次の通りとする。
　日報：過去１３ヶ月分，月報：過去１０年分，年報：過去１０年分
　また、登録された管理点のデータをＣＳＶ形式でのファイル出力を可能とする。

（3）トレンド表示・印字
　計測値、積算値、機器の運転状態の時系列変化を一定時間蓄積し、トレンドグラフ（折れ線）、
　バーグラフ（棒グラフ、積層グラフ）にて表示する。トレンド・バーグラフ１００枚
　同一画面上に最大８点のデータを表示する。（１枚のグラフに表示できる軸は最大８本）
　データ蓄積時間は次の通りとする。
　・１分周期データ　：過去４０日分
　・１時間周期データ：過去１３ヶ月分
　・１日周期データ　：過去１０年分
　・１ヶ月周期データ：過去１０年分

（4）バーチャルプリンタ
　警報，状態変化，操作設定，未確認警報を最新のものから年／月／日／時／分／秒順に一覧形式で表示する。
　表示種別を選択することにより、全体もしくは警報，状態変化，操作設定，未確認警報を抽出、表示できる。
　表示中のデータは、文字列や時刻による検索、コメント入力を可能とする。
　また自動及び、手動でＰＤＦファイルを生成し、印字を可能とする。
　また、ＣＳＶ形式でのファイル出力も可能とする。

（5）操作ログ出力機能
　ユーザが行った各種操作の詳細（日付／時刻／操作者／操作内容／操作結果など）を履歴として記録し、一覧形式で表示する。
　また、ＣＳＶ形式でのファイル出力も可能とする。

（6）ユーザーデータ加工支援機能
　トレンドデータとして収集したデータをＣＳＶ形式で手動及び、自動でファイル出力ができる。

（7）集中検針
　管理点の電気・ガス・水道メータの積算値を「毎月」もしくは、「隔月」の指定日に検針し、前回指示日までの使用量を算出する。
　それをもとにメータ種別毎の検針結果、系統／テナント毎の検針結果一覧を印字する。
　使用量は、前回値との比較による異常検出や手動修正ができる。
　検針結果はＰＤＦファイルとして出力でき、印字を可能とする。
　またＣＳＶ形式でのファイル出力も可能とする。
　・登録点数：最大１５００メータ
　なお、検針内容を確認するため、検針レポート出力前に検針結果ファイルの出力を可能とする。

鹿島・東畑設計共同企業体
鹿島建設株式会社一級建築士事務所
株式会社東畑建築事務所

設備　協力会社
会社名　新菱冷熱工業(株)横浜支店
担当者

竣工図　2013.02.28
工事監理　設計　施工

戸塚駅西口第１地区第二種市街地再開発事業に伴う
公益施設整備事業新築工事
空調設備（自動制御設備）
中央監視システム図（４）

SCALE　N.S　DATE　2011 — 4 — 28

設計責任者	設計担当者				CAD担当者	CAD管理CAD担当者
平岡　雅徳	弘木　雅仁 鈴木　健仁 鈴木　健介	中川　越 紗谷　広告			小沢　真吾	武藤 敏明

一級建築士　241713
八木 佳

JOB　090536B
DWG　M－418

本図面は建物の維持管理のための参考資料です。建物の現状と図面が完全に一致していることを保証するものではありません。

1．システム概要


（1）概要

本ビルマネジメントシステム（ＢＥＭＳ）は、建物管理運営教務における建築設備に関わる業務を主にサポートを行う。

中央監視システム（ＢＡＳ）及び、維持管理業務から発生する情報を入力し、その情報を維持管理上容易に扱える形式に編集、加工し出力する管理の適正化を目指すシステムとする。

汎用ＰＣからＷｅｂブラウザにて、ＢＭＳサーバへアクセスすることにより、上記施設管理を行えるものとする。

（2）データ構成

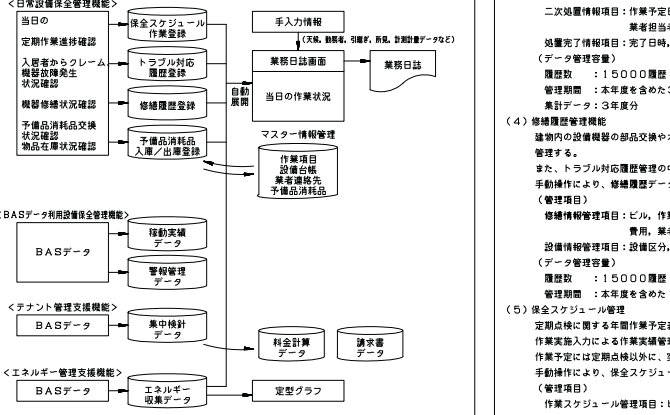

2．特記

（1）設備機器台帳管理機能

機器台帳機能の構築に際し初期投入可能なデータは、ＢＭＳ工事請負者にてデータ投入を行うものとする。

初期データを投入するための設備機器データは、ＢＭＳ工事請負者の定型フォーマットを使い、

元請負業者が対象データを各機器製造元より収集し、そのフォーマットに記入の上、ＢＭＳ工事請負者に提出するものとする。

（2）エネルギー管理支援機能

元請負業者は、エネルギー管理機能の構築に際し、建物オーナーを中心とした打合せ体制を確立するものとする。

打合せ体制においては定例会議を開催し、ＢＭＳ工事請負者を含め、建物オーナの管理項目に基づき業務分担、計測計量計画・検証内容・作成グラフなどの詳細打合せを行い、承認を受けた上で行うものとする。

3．機能

3－1.日常設備保全管理機能

（1）概要

手入力データをベースにした設備保全管理状況を、「保全スケジュール管理」「トラブル対応履歴管理」「修繕履歴管理」「予備品消耗品管理」「設備台帳管理」「業者連絡先管理」「報告書作成（業務日誌、月報）」機能で一元管理する。

各機能は、エントランス画面

にて機能選択し、効率良く当日の保全状況一覧を一括確認したり、未処置状況を確認できる。

これらの当日の保全状況は、業務日誌に自動的に反映され、早期報告業務を支援する。

（2）設備機器台帳管理機能

建物内の設備機器を設備体系別（電気、空調、衛生等）に分類し、保守管理上必要な情報（設置場所、耐用年数等）や機器能力等を把握するための情報をデータベース化して管理する。

手動操作により、設備機器台帳データをＣＳＶ形式のファイルで出力する。

（管理項目）

設備基本管理項目：ビル，機器記号，製造番号，設置年月，保守会社，アドレス，管理区分，系統名称，型式，設置台数，販売代理店，備考，設備区分，メーカ，耐用年数，更新年月，所有区分，機器種別，製造年月，設置場所，施工会社，所有区分情報

機器仕様項目　：仕様項目，データ，単位

定期補修整備項目：構成機器／部位，補修整備内容，保全周期，メーカ，型番，数量，単位

適用法規項目　：規制法規，法定作業内容，法定周期，保守契約

（データ管理容量）

管理対象機器数　：３０００設備機器

機器仕様項目数　：５０仕様／設備機器

定期補修整備項目数：２０項目／設備機器

適用法規項目数　：１０項目／設備機器

（3）トラブル対応履歴管理機能

巡回点検や定期点検、あるいはクレームなど日常の保守業務で発生した設備機器のトラブルに関する対応情報や、設備機器が特定されない小修繕情報などをデータベース化して管理する。

また、トラブル発生の傾向把握のため、データ集計を行いトラブル低減のための分析を支援する。

手動操作により、トラブル対応履歴データをＣＳＶ形式のファイルで出力する。

（管理項目）

受付情報項目　：ビル，受付日時，発生場所，現象，連絡元，状況，管理区分，受付者，トラブル種別，重要度，連絡者

設備情報管理項目：設備区分，機器記号，修繕箇所，型番，機器種別，系統名称，部品メーカ

一次処置情報項目：完了日時，担当者，作業時間，処置詳細

二次処置情報項目：作業予定日，処置区分，業者，完了日時，費用，作業タイトル，担当者，業者担当者，作業時間，処置詳細

処置完了情報項目：完了日時，原因，備考

（データ管理容量）

履歴数　：１５０００履歴（約１０～１３件／日×３年想定）

管理期間　：本年度を含めた３年度分

集計データ：３年度分

（4）修繕履歴管理機能

建物内の設備機器の部品交換やオーバーホールなどの修繕履歴に関する履歴情報をデータベース化して管理する。

また、トラブル対応履歴管理の中で、長期管理が必要な設備故障情報についても管理する。

手動操作により、修繕履歴データをＣＳＶ形式のファイルで出力する。

（管理項目）

修繕情報管理項目：ビル，作業日時，作業場所，修繕内容，業者，備考，管理区分，修繕区分，作業者，費用，業者担当

設備情報管理項目：設備区分，機器記号，修繕箇所，型番，機器種別，系統名称，部品メーカ

（データ管理容量）

履歴数　：１５０００履歴（約８０件／月×１５年想定）

管理期間　：本年度を含めた１５年度分

（5）保全スケジュール管理

定期点検に関する年間作業予定表を管理し、登録された実施予定月を元に月間作業予定表の作成支援及び、作業実施入力による作業実績管理を支援する。

作業予定には定期点検以外に、突発的な故障による修繕工事などの予定も登録可能とする。

手動操作により、保全スケジュールデータをＣＳＶ形式のファイルで出力する。

（管理項目）

作業スケジュール管理項目：ビル，作業名，業務区分，報告書提出，作業グループ，業者担当者，備考，管理区分，作業区分，重要度，設備区分，業者，作業状況，作業日，担当者，予定工数，作業状況，作業内容，実績工数，報告書提出日，報告書担当者，報告書提出状況

（データ管理容量）

作業項目数：１０００作業項目

管理期間　：３年度分（前々年度～今年度，あるいは前年度～翌年度）

（6）予備消耗品管理機能

建物内で管理している設備の部品（Ｖベルト、フィルタ等）や管球に関する入出庫の実績を管理することで、物品種類ごとの使用実績表を出力し、備品に関する次年度の予算検討時の基礎データを提供する。

また、入出庫数の管理により在庫の管理を支援する。

手動操作により、予備消耗品履歴データをＣＳＶ形式のファイルで出力する。

（管理項目）

物品管理項目：ビル，物品，下限値，メーカ，仕様，単位，管理区分，在庫数，目安単価，業者，色，備考，物品種別，発注量，保管場所，型番，形状

（データ管理容量）

物品数　　：３００物品情報

物品種類数　：３０種類（３０物品／物品種類）

入／出庫履歴：１５０００履歴情報，集計データ：５年分

（7）連絡先管理機能

設備機器台帳管理にて管理する設備のメーカー、施工会社、販売代理店、保守会社や各機能で作業依託する業者の連絡先情報を管理する。

手動操作により、連絡先データをＣＳＶ形式のファイルで出力する。

（管理項目）

管理項目：ビル，担当部署，住所２，緊急連絡先区分，会社名，担当者，ＴＥＬ，緊急連絡先，ふりがな，役職，ＦＡＸ，備考，業者区分，郵便番号，Ｅ－ｍａｉｌ，連絡先区分，住所１，ＵＲＬ

（データ管理容量）

会社数：３００会社情報

（8）報告書作成支援機能

日常の業務報告として作成する業務日誌を、日常設備保全の各機能で管理している情報（保全作業やトラブル履歴情報、修繕履歴情報、予備品消耗品情報、エネルギー管理データ）から抽出し作成することにより、情報の有効活用及び、作業の効率化を図る。

また、日常設備保全の各機能で管理している情報を月単位でファイル出力することにより、定期的に行う作業報告書の作成を支援する。

（管理項目）

手入力情報　　：ビル，作成者，日常作業・その他業務，ＴＢＭ（ミーティング内容），日勤者，休勤者，その他勤務，日付，天候，所見，ＫＹＫ（危険予知確認内容），宿直者，宿明者

エネルギー管理情報　：測定値（時データ），測定値（日データ）

設備保全管理支援情報：引継連絡，トラブル対応２次処理予定作業，修繕履歴情報，保全スケジュール作業，トラブル対応履歴情報，予備品消耗品　入出庫情報

（データ管理容量）

業務日誌データ：本日を含む１年分（出力時、日を指定）

月次データ　：当月を含む２４ヶ月分（出力時、月を指定）

3－2．ＢＡデータ利用設備保全管理機能

（1）稼動実績管理機能

中央監視装置より、機器設備ごとの稼動情報（運転時間、または投入回数）を自動で収集し、あらかじめ設定した目標値との比較をすることにより、運転状態の監視を行う。

手動操作により、稼動実績データをＣＳＶ形式のファイルで出力する。

（管理項目）

管理項目：ビル，管理区分，機器種別，メンテナンス項目１～１０，機器記号，ポイント，機器タイプ，設備区分，警告点，監視値１～１０，稼動機器名称，データタイプ

（データ管理容量）

最大管理対象機器数：３０００機器

最大機器タイプ　：１００機器タイプ

メンテナンス項目　：１０メンテナンス項目／機器タイプ

管理期間　：誌値：今回分のみ，月データ：今年度分含む過去５年分

（2）警報データ管理機能

中央監視装置にて蓄積している警報データから、管理対象機器の警報データを収集し、データベース化して管理する。

また、警報データの発生件数を把握するため、蓄積した警報データを設備別（電気、空調等）や機器別に集計し、一覧表示あるいはグラフ表示を行う。

手動操作により、警報一覧・集計データ表をＣＳＶ形式のファイルで出力する。

（管理項目）

管理項目：ビル，ポイント，警報機器記号，警報設備区分，ポイントＩＤ，警報機器名称

（データ管理容量）

管理対象機器数：３０００機器

警報データ件数：５年分または３０００００件

3－3．エネルギー管理支援機能

（1）エネルギー管理支援機能

中央監視装置より、デジタル点、アナログ点、積算点のポイントデータを自動で収集し、データベース化して管理する。

蓄積したデータは、日報／月報／年報／多年報の各期間で集計し、グラフやグラフデータを表示し、エネルギーの使用状況や機器の運転状況を把握する。

（機能）

・データ収集機能

データを収集し、ハードディスク内に蓄積する。

対象データは、機器設備，電気設備の運転状態，計測値，計量値とする。

・演算機能

収集したデータを加工（四則演算）し、目的に応じたデータを作成できるものとする。

・フィルタリング機能

収集データを時間帯（例：昼／夜）や状態点（例：冷／暖）でフィルタリングし、目的に応じたデータを作成できるものとする。

・グラフ表示機能

実データ，演算データ，フィルタリングデータをもとに、グラフ表示を行うものとする。

（グラフ内容）

グラフ種類	時系列グラフ：トレンド，バー，積層，組合せ（バー／トレンド），組合せ（積層／トレンド） 分析系グラフ：円，散布図，ヒストグラム，ステータス
グラフ表示範囲	日報グラフ　：１時～２４時，管理期間内の２日を指定可能（本日と前日など） 月報グラフ　：１日～月末，管理期間内の２月を指定可能（今月と前月など） 年報グラフ　：４月～３月，管理期間内の２年を指定可能（今年度と前年度など） 多年報グラフ?ｾ：最新１５年
グラフ表示指定項目	グラフ表示開始時刻／日／月／年の指定（時系列グラフ） 例）夜間電力２２：００～０日報グラフを表示 曜日，時間帯範囲内／外の指定（散布図，ヒストグラム） 例）空調機の停止時間帯を除外した散布図を表示

（データ管理内容）

最大ポイント数　：３０００ポイント（実装数：１５００ポイント，仮想点数：１５００ポイント）

管理期間（日報データ）　：当月を含む１３ヶ月（１２ヶ月前の１日～当日）＋過去３年度分

?@　　（デジタル点／アナログ点は、１０分データも管理）

管理期間（月報データ）　：当年を含む１５年（１４年前４月１日～当日）

管理期間（年報データ）　：当年を含む１５年（１４年前４月～当月）

管理期間（多年報データ）：当年を含?ｾ１５年（１４年前４月～当年当月）

初期設定グラフ数は１００グラフとする。

（2）居住者エネルギー管理支援機能

中央監視盤より、積算点、デジタル点、アナログ点のポイントデータを自動で収集し、データベース化して管理する。

蓄積したデータから、部署／居住者（店舗など）が使用した空調消費熱量を、熱源設備で消費した電気（ｋＷｈ）やガス（ｍ３）などの空調エネルギーに換算する。

この換算した空調エネルギーと、部署／居住者が直接使用した照明やコンセントの電気使用量などのエネルギーを合わせて、グラフやグラフデータを表示する。

また居住者向けにエネルギー使用量報告書を毎月作成する。

（機能）

・データ収集機能

データを収集し、ハードディスク内に蓄積する。

対象データは、熱源・搬送設備と部署／居住者が使用したエネルギー使用量（計量値）や、エネルギー使用量を算出するための、設備機器の運転状態，計測値とする。

・演算機能

収集したデータを加工（四則演算）し、目的に応じたデータを作成できるものとする。

・フィルタリング機能

収集データを時間帯（例：昼／夜）や状態点（例：冷／暖）でフィルタリングし、目的に応じたデータを作成できるものとする。

・エネルギー使用量グラフ表示機能、報告書作成機能

実データ，演算データ，フィルタリングデータをもとに、部署／居住者別にグラフ表示を行うものとする。

また、部署住居者別にエネルギー使用量を月別に集計して報告書を作成し、ｐｄｆファイルとして出力でき、印字を可能とする。

（グラフ内容）

グラフ種類	時系列グラフ：エネルギー使用量（電気，ガス），熱量換算、ＣＯ２換算
グラフ表示範囲	日報グラフ　：１時～２４時，管理期間内の２日を指定可能 月報グラフ　：１日～月末，管理期間内の２月を指定可能 年報グラフ　：４月～３月，管理期間内の２年を指定可能 多年報グラフ：最新５年

（管理内容）

エネルギー使用量	今回使用量、前月比、前年同月比、換算係数（ＣＯ２排出量、発熱量）
エネルギー使用量推移グラフ	月別使用量の推移グラフ（本年、前年）
エネルギー効率順位グラフ	エネルギー効率（ＭＪ／ｍ２）の昇順グラフ

（データ管理内容）

最大ポイント数　：３０００ポイント（実装数：１５００ポイント，仮想点数：１５００ポイント）

利用者管理数　部署／居住者数　：１００部署

グループ集計数　：２０グループ／部署

賃付単位／区画数：５００賃付単位

管理期間　報告書データ　：当月を含む２４ヶ月

（3）エネルギー収集データＣＳＶ出力機能

手動操作により、エネルギー収集データを全点一括のＣＳＶ形式のファイルで出力する。

また、予め設定した間遠ポイントの収集データを集めて、自動（１回／日）または手動操作によりＣＳＶ形式のファイルを出力可能とする。

3－4．ジェネレータ機能

（1）レポートジェネレータ機能

定型レポートフォームのままでは、運用の変化に合わない場合に、ＢＭＳ各機能の設定データ，収集データ，運用データのファイル出力結果を用いて、オペレータが管理帳票フォームのパーソナルカスタマイズを行える。

（2）ＣＳＶジェネレータ機能

オペレータ自身が、ＢＭＳ各機能（エネルギー管理除く）における収集データに対して、２次加工利用頻度の高さや運用形態に合わせて、ファイル出力項目の選択・削除及び並び順指定を行った上で、ＣＳＶファイルとしてファイル出力を行える。

鹿島・東畑設計共同企業体

鹿島建設株式会社一級建築士事務所
株式会社東畑建築事務所

設備　協力会社
会社名
新菱冷熱工業(株)
横浜支店
担当者

竣工図　2013.02.28
工事監理　設計　施工

戸塚駅西口第１地区第二種市街地再開発事業に伴う
公益施設整備事業新築工事
空調設備（自動制御設備）
中央監視システム図（５）

SCALE　N.S　DATE　2011 — 4 — 28

設計責任者	設計担当者	CA担当者	CD兼管CA担当者
平岡　雅徳	弘志 豊仁 中川 越 小沢 真吾 武藤 敏明 俊介 紀仁 紹介 紗弥 広告 鈴木		

一級建築士 241713
八木 佳

JOB 090536B
DWG M－419

本図面は建物の維持管理のための参考資料です。建物の現状と図面が完全に一致していることを保証するものではありません。

1．システム概要

本テナントサービスサーバは、建物居住者に空調操作・エネルギー使用量の把握を目的としたシステムとする。
建物居住者ネットワークに接続された建物居住者ＰＣからテナントサービスサーバへ
イントラネット経由でアクセスすることにより、各機能を実行する。
なお、外部からの遠隔監視などインターネット接続を行う場合、以下の条件を満たすものとする。
・固定グローバルＩＰアドレスをテナントサービスサーバに対して１つ割り当てる。
・テナントサービスサーバ用として、インターネット回線を専有する。
・光回線を使用する。ただし、光回線が利用できない場合、光回線に相当する通信速度を確保する。
また、不要な通信の遮断により安全性を確保することを目的として、ＢＡネットワークとテナントサービス
サーバの間及び、テナントサービスサーバと建物居住者ネットワークの間にファイアウォール（Ｆ／Ｗ）を
設置する。


2．機能


（１）ユーザー管理
各ユーザーには個別に、ユーザー名／ログインＩＤを割り当て、「部署」・「グループ」などの
属性によって管理を行う。最大１００部署，１０００ユーザーまで登録を可能とする。
（最大１００グループ／部署）（最大?Ｐ０００ユーザー／部署）
また各部署／グループ／ユーザーに対し、パスワード管理設定（パスワード有効期限など）や設定値範囲
制限を設けることを可能とする。

（２）操作範囲設定
各ユーザーの操作可能範囲は「エリア」という最小単位および、?,数のエリアをグルーピングした
「フロア」という単位で管理され、部署／グループ／ユーザー毎に、表示操作可能範囲を割り当てる
こととする。

（３）エネルギー使用量・屋外環境表示
・屋外環境情報表示・・・・・・・・・・ＢＡシステム?ﾉて屋外環境情報（外気温度／外気湿度／降雨状態／
（各フロア居住者ＰＣ，　降雪状態）を管理している場合、テナントサービスサーバ画面上で
３Ｆ表示装置）　常時表示を行う。
・お知らせ表示・・・・・・・・?Ｅ・・建物管理者から建物居住者へ情報提供（設備点検予定の告知など）
（各フロア居住者ＰＣ）　を行う。告知形式は文字、ＰＤＦファイル、画像ファイル
（ＪＰＧ／ＧＩＦ形式）を利用可能とする。
?@　（最大登録数：１００件）
・エネルギー使用量グラフ表示・・・・ＢＭＳ（居住者エネルギー管理機能）にて蓄積している各部署の
とデータ出力　エネルギー使用量（ＣＯ２換算値等）のグラ?ヒ又は数値表示
（各フロア居住者ＰＣ，　（各フロア居住者ＰＣ）とグラフデータのＣＳＶファイル出力
３Ｆ表示装置）　庁舎全体のエネルギー使用量（ＣＯ２換算値等）表示

（４）空調操作・表示
・機器発停操作?Ｅ・・・・・・・・・・機器の発停操作を行う。
設定値変更は以下のうちどちらかとする。（省エネを考慮）
・設定値変更（数値）操作・・・・・・温度などの設定値を数値で選択し、変更を行う。
設定値の範囲は建物管理者側で設定可能とする。
・設定値変更（段階）操作・・・・・・温度などの設定値を段階（高め／やや高め／標準／やや低め／
低め）で選択し、設定値変更を行う。
?@　設定値の範囲は建物管理者側で設定可能とする。

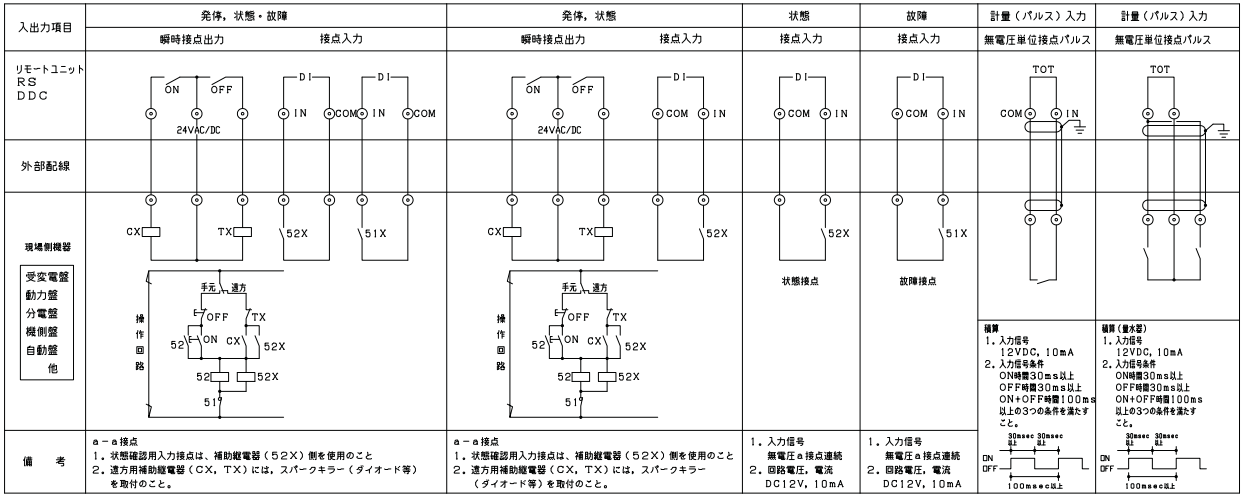

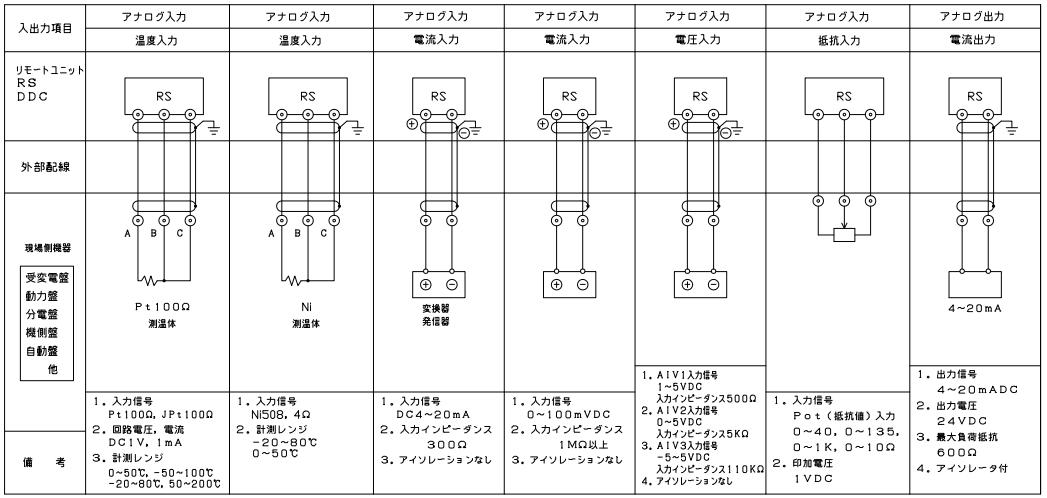

鹿島・東畑設計共同企業体
鹿島建設株式会社一級建築士事務所
株式会社東畑建築事務所

設備　協力会社
会社名　新菱冷熱工業(株)
横浜支店
担当者

竣工図　2013.02.28
工事監理　設計　施工

戸塚駅西口第１地区第二種市街地再開発事業に伴う
公益施設整備事業新築工事
空調設備（自動制御設備）
中央監視システム図（６）


SCALE　N.S　DATE　2011 — 4 — 28

設計責任者	設計担当者	CA担当者	CD兼電CA担当者
平岡　雅徳	弘本　雅仁 伊方　雄仁　中川　越 鈴木　紀介　紗谷　広告	小沢　真吾	武藤　敏明

一級建築士　241713
八木 佳

JOB　090536B
DWG　M － 420

本図面は建物の維持管理のための参考資料です。建物の現状と図面が完全に一致していることを保証するものではありません。

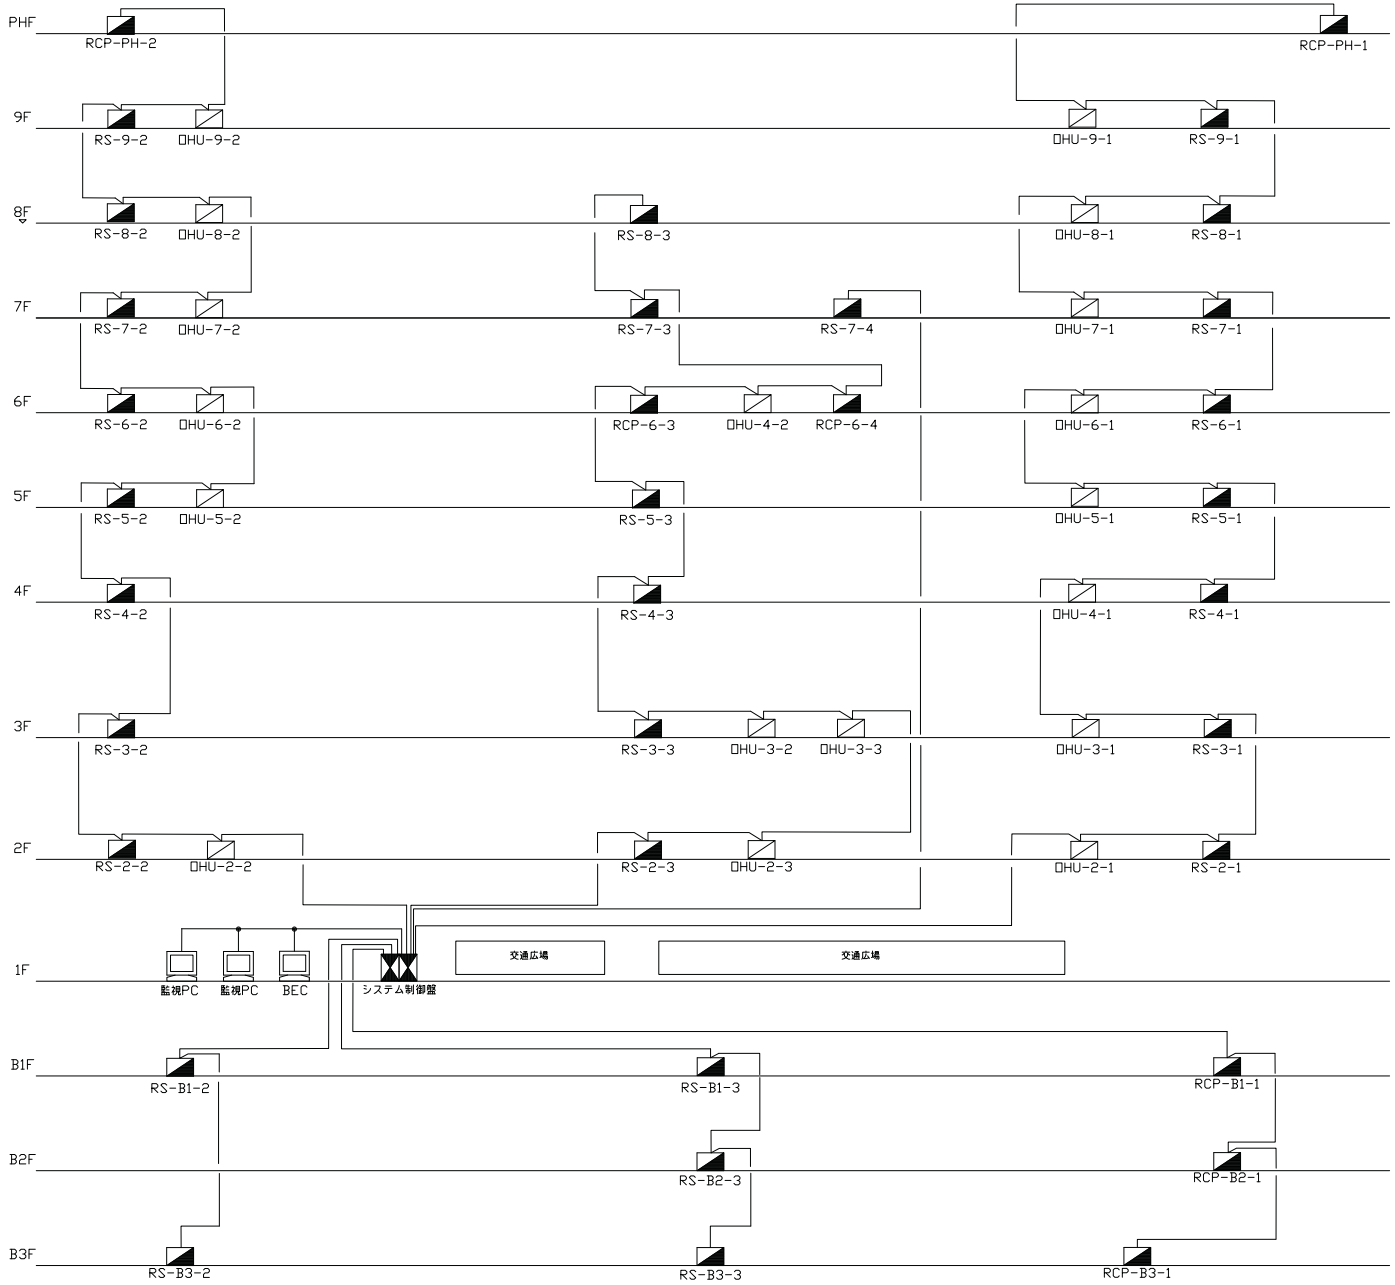

鹿島・東畑設計共同企業体

鹿島建設株式会社一級建築士事務所
株式会社東畑建築事務所

設備 協力会社
会社名
新菱冷熱工業(株)
横浜支店
担当者

竣工図 2013.02.28
工事監理 | 設計 | 施工

戸塚駅西口第1地区第二種市街地再開発事業に伴う
公益施設整備事業新築工事
空調設備（自動制御設備）
中央監視システム図（7）

SCALE N.S DATE 2011 — 4 — 28

設計者任者	設計担当者	CA担当者	CD部署CA担当者
平岡 雅徳	引本 豊仁 鈴木 健仁 鈴木 雄介	中川 紗谷	小沢 真吾 武藤 敏明

一級建築士 241713
八木 佳

JOB 090536B
DWG M — 421

本図面は建物の維持管理のための参考資料です。建物の現状と図面が完全に一致していることを保証するものではありません。

中央監視・サブシステム　機能分担表

下記は中央監視装置を主体としたサブシステム，照明監視システムとの機能分担を示す。

◎：監視・設定機能　・・・対象機能の監視や、設定操作を実行する。
●：機能実行　・・・対象機能の制御を実行する。
○：元データ（データ保持）・・・対象機能の元となるデータを所有する。
－：連携不要　・・・対象機能に無関係である。

	機能	機能分担概要		中央監視	サブシステム	備考
1-1 共通機能	（1）操作方法	中央監視機能		◎	－	
	（2）ユーザー管理（ID、パスワード設定）	中央監視機能		◎	－	
	（3）運用区分設定	中央監視機能		◎	－	
	（4）モジュール状態監視	中央監視は、サブシステムからのヘルスチェック通知を監視し、一定時間通知がない場合は異常と判断する。		◎	○	
	（5）リモートユニット状態監視	サブシステムは、構成リモート機器の状態を監視し、異常時には中央監視へ警報通知する。		◎	●	
	（6）保守登録	サブシステムは、中央監視からの「メンテナンス機器登録指令」により、制御及び、警報判断の保留を行う。	操作／設定／監視	◎	－	
			データ保持	－	●	
			機能実行	－	●	
	（7）外部移報	中央監視機能		◎	－	
1-2 監視	（1）状態監視	サブシステムは、状態変化通知または中央監視からの要求により、管理点の状態・計測値・計量値の通知を行う。	操作／設定／監視	◎	－	
			データ保持	－	○	
	（2）警報監視	サブシステムは、状態変化通知または中央監視からの要求により、管理点の警報状態の通知を行う。	操作／設定／監視	◎	－	
			データ保持	－	○	
	（3）発停失敗監視	サブシステムは、発停指令後一定時間機器の状態が変化しない時は警報とし、中央監視へ通知する。	監視	◎	－	
			データ保持／判断	－	●	
	（4）状態不一致警報監視	サブシステムは、機器の状態が不一致となった時は警報とし、中央監視へ通知する。	監視	◎	－	
			データ保持／判断	－	●	
	（5）計測値上下限監視	サブシステムは、計測値が設定された上下限値を超えた時は警報とし、中央監視へ通知する。	監視／設定	◎	－	
			データ保持／判断	－	●	
	（6）計測値偏差監視	サブシステムは、偏差（計測値と設定値の差）が設定された値を超えた時は警報とし、中央監視へ通知する。	監視	◎	－	
			設定	－	◎	
			データ保持／判断	－	●	
1-3 表示	（1）マルチウインドウ表示	中央監視機能		◎	－	
	（2）連続画面呼出	中央監視機能		◎	－	
	（3）画面スクロール表示	中央監視機能		◎	－	
	（4）最新警報表示	中央監視機能		◎	－	
	（5）グラフィック画面表示	中央監視機能		◎	－	
	（6）グラフィック画面変更	中央監視機能		◎	－	
	（7）管理点一覧表示／印字	サブシステムは、中央監視からの要求により、管理点の警報・状態の通知を行う。	監視	◎	－	
			データ保持	－	○	
	（8）タイムプログラム一覧	サブシステムは、中央監視からの要求により、タイムプログラム情報の通知を行う。	監視	◎	－	
			データ保持	－	○	
	（9）管理点検索	サブシステムは、中央監視からの要求により、管理点の警報・状態の通知を行う。	監視	◎	－	
			データ保持	－	○	
	（10）ポイントガイダンス	中央監視機能		◎	－	
	（11）管理点詳細画面表示	サブシステムは、中央監視からの要求により、管理点情報の通知を行う。	監視	◎	－	
			データ保持	－	○	
	（12）画面履歴表示	中央監視機能		◎	－	
	（13）ポータルメニュー設定	中央監視機能		◎	－	
1-4 操作	（1）機器個別発停操作・設定値変更	サブシステムは、中央監視からの「機器発停指令」及び、「設定値変更指令」により、発停操作、設定変更操作を行う。	監視／操作	◎	－	
			データ保持／制御	－	○ ●	
	（2）積算プリセット	サブシステムは、中央監視からの「積算値プリセット指令」により、設定変更操作を行う。	監視／操作	◎	－	
			データ保持／制御	－	○ ●	
1-5 印字	（1）画面印字	中央監視機能		◎	－	

	機能	機能分担概要		中央監視	サブシステム	備考
2-1 制御機能（共通）	（1）カレンダー制御	サブシステムは、中央監視から展開された「カレンダー情報」を保持する。	操作	◎	－	
			マスター保持	○	－	
			コピー保持	－	○	
	（2）タイムスケジュール制御	サブシステムは、「マスタスケジュール情報」を保持し、中央監視からの要求によりスケジュール情報の通知を行う。	監視／操作	◎	－	
			データ保持	－	○	
		サブシステムは、「対象機器情報」を保持し、中央監視からの要求により対象機器情報の通知を行う。	監視／操作	◎	－	
			データ保持	－	○	
		サブシステムは、「実行スケジュール」を作成し対象機械に対し起動／停止を出力する。	監視／操作	◎	－	
			データ保持／制御	－	○ ●	
	（3）スケジュール合成	サブシステム機能		－	◎ ●	BACnet通信に設定変更の規程がないため、サブシステムでの設定操作となる。
	（4）機器連動制御	サブシステム機能		－	◎ ●	BACnet通信に設定変更の規程がないため、サブシステムでの設定操作となる。
	（5）数値演算	サブシステム機能		－	◎ ●	BACnet通信に設定変更の規程がないため、サブシステムでの設定操作となる。
	（6）論理演算	サブシステム機能		－	◎ ●	BACnet通信に設定変更の規程がないため、サブシステムでの設定操作となる。
2-2 空調	（1）季節切換制御	サブシステム機能		－	◎ ●	BACnet通信に設定変更の規程がないため、サブシステムでの設定操作となる。
	（2）遠隔設定値スケジュール制御	サブシステム機能		－	◎ ●	BACnet通信に設定変更の規程がないため、サブシステムでの設定操作となる。
	（3）最適起動停止制御	サブシステム機能		－	◎ ●	BACnet通信に設定変更の規程がないため、サブシステムでの設定操作となる。
	（4）熱源最適起動停止制御	サブシステム機能		－	◎ ●	BACnet通信に設定変更の規程がないため、サブシステムでの設定操作となる。
2-3 電気	（1）停電制御	サブシステムは、個別接点により停電状態を認識し、状態不一致の抑制、一般制御の実行後留を行う。また、状態変化通知または中央監視からの要求により、制御状態の通知を行う。	監視	◎	－	
			データ保持	－	○	
			制御	－	●	
	（2）自家発起動時順序投入制御	サブシステム機能		－	◎ ●	BACnet通信に設定変更の規程がないため、サブシステムでの設定操作となる。
	（3）自家発負荷配分制御	サブシステムは、サブシステムからの「非常用発電機余裕電力制御オブジェクト（制御レベル信号）」により、負荷の遮断・投入を行う。	監視設定	◎	－	
			登録点設定	－	◎	
			制御元データ保持	－	－	
			制御	－	●	
	（4）復電制御	サブシステムは、復電状態確認後自動、または中央監視からの「復電指令」により、復電制御を行う。	監視／操作	◎	－	
			データ保持／制御	－	●	
	（5）電力デマンド監視	中央監視は、サブシステムから「電力デマンドオブジェクト」を収集し、デマンド監視を行う。	監視／制御設定	◎	－	
			制御	－	－	
2-4 防災	（1）火災処理制御	サブシステムは、防災受信器からの火災状態を個別接点により認識し、該当エリアの空調動力の停止制御を行う。また、状態変化通知または中央監視からの要求により、制御状態の通知を行う。	監視	◎	－	BACnet通信に設定変更の規程がないため、サブシステムでの設定操作となる。
			データ保持／設定	－	○	
			制御元データ保持	－	－	
			制御	－	●	
3 データ管理機能	（1）運転時間・投入回数積算	サブシステムは、管理点の運転時間・投入回数の累計値を保持し、中央監視からの要求により通知を行う。中央監視は、その情報を元にメンテナンス監視情報とする。	監視／設定	◎	－	
			判断	●	－	
			データ保持	－	○	
	（2）日報・月報・年報表示／印字	サブシステムは４８時間分のデータを保持し、中央監視からの要求により通知を行う。中央監視は、収集したデータを蓄積し、表示・印字を行う。	監視／設定	◎	－	
			日月年データ作成	●	－	
			月年報元データ保持	○	－	
			日報元データ保持	－	○	
	（3）トレンド表示・印字	サブシステムは４８時間分のデータを保持し、中央監視からの要求により通知を行う。中央監視は、収集したデータを蓄積し、表示・印字を行う。	監視／設定	◎	－	
			収集データ蓄積	●	－	
			収集元データ保持	－	○	
	（4）バーチャルプリンタ検索・表示・印字	中央監視機能	警報	◎	－	
			状態変化	◎	－	
			操作設定	◎	－	
			未確認警報	◎	－	
	（5）操作ログ出力機能	中央監視機能		◎	－	
	（6）ユーザーデータ加工支援機能	サブシステムは４８時間分のデータを保持し、中央監視からの要求により通知を行う。中央監視は、収集したデータを蓄積し、ファイル出力を行う。	監視／設定	◎	－	
			収集データ蓄積	●	－	
			収集元データ保持	－	○	
	（7）集中検針	サブシステムは４８時間分のデータを保持し、中央監視からの要求により通知を行う。中央監視は、収集したデータを蓄積し、使用量の算出を行う。	監視／設定	◎	－	
			収集データ蓄積	●	－	
			収集元データ保持	－	○	

鹿島・東畑設計共同企業体

鹿島建設株式会社一級建築士事務所
株式会社東畑建築事務所

設備　協力会社
会社名　新菱冷熱工業(株)横浜支店
担当者

竣工図　2013.02.28
工事監理　設計　施工

戸塚駅西口第１地区第二種市街地再開発事業に伴う
公益施設整備事業新築工事
空調設備（自動制御設備）
中央監視システム図（８）

SCALE　N.S　DATE　2011 — 4 — 28

設計責任者　平岡 雅徳
設計担当者　弘志 徹仁 修介 中川 紘介 鈴木 紘介 広告
CA担当者　小沢 真吾
CD兼電CA担当者　武藤 敏明
一級建築士 241713　八木 佳

JOB 090536B
DWG M－422

本図面は建物の維持管理のための参考資料です。建物の現状と図面が完全に一致していることを保証するものではありません。

記号	名称	リモート盤	動力盤	取合	操作			表示				計測			計量				備考
					設定	切換	発停	状態	COS 故障	トリップ 故障	警報	温度	湿度	その他					
CHH-1	区役所系統 熱源群起動	RCP-PH-2	本体制御盤	DGP			○	○	○										
CHH-1	区役所系統 熱源群起動状態	RCP-PH-2		DGP				○											
CHH-1	区役所系統 熱源群冷暖切換	RCP-PH-2		DGP		○		○	○										
CHH-1-1	区役所系統 ﾋｰﾄﾎﾟﾝﾌﾟﾕﾆｯﾄ1	RCP-PH-2	本体制御盤	DGP				○		○									
CHH-1-2	区役所系統 ﾋｰﾄﾎﾟﾝﾌﾟﾕﾆｯﾄ2	RCP-PH-2	本体制御盤	DGP				○		○									
CHH-1-3	区役所系統 ﾋｰﾄﾎﾟﾝﾌﾟﾕﾆｯﾄ3	RCP-PH-2	本体制御盤	DGP				○		○									
CHH-1-4	区役所系統 ﾋｰﾄﾎﾟﾝﾌﾟﾕﾆｯﾄ4	RCP-PH-2	本体制御盤	DGP				○		○									
CHH-1-5	区役所系統 ﾋｰﾄﾎﾟﾝﾌﾟﾕﾆｯﾄ5	RCP-PH-2	本体制御盤	DGP				○		○									
CHH-1-6	区役所系統 ﾋｰﾄﾎﾟﾝﾌﾟﾕﾆｯﾄ6	RCP-PH-2	本体制御盤	DGP				○		○									
CHH-1-7	区役所系統 ﾋｰﾄﾎﾟﾝﾌﾟﾕﾆｯﾄ7	RCP-PH-2	本体制御盤	DGP				○		○									
CHH-1-8	区役所系統 ﾋｰﾄﾎﾟﾝﾌﾟﾕﾆｯﾄ8	RCP-PH-2	本体制御盤	DGP				○		○									
CHH-1-9	区役所系統 ﾋｰﾄﾎﾟﾝﾌﾟﾕﾆｯﾄ9	RCP-PH-2	本体制御盤	DGP				○		○									
CHH-1-10	区役所系統 ﾋｰﾄﾎﾟﾝﾌﾟﾕﾆｯﾄ10	RCP-PH-2	本体制御盤	DGP				○		○									
CHH-1-11	区役所系統 ﾋｰﾄﾎﾟﾝﾌﾟﾕﾆｯﾄ11	RCP-PH-2	本体制御盤	DGP				○		○									
CHH-1-12	区役所系統 ﾋｰﾄﾎﾟﾝﾌﾟﾕﾆｯﾄ12	RCP-PH-2	本体制御盤	DGP				○		○									
	区役所系統 ﾋｰﾄﾎﾟﾝﾌﾟﾕﾆｯﾄ 入口温度	RCP-PH-2		DGP								○		○					
	区役所系統 ﾋｰﾄﾎﾟﾝﾌﾟﾕﾆｯﾄ 出口温度	RCP-PH-2		DGP								○		○					
PCH-1	区役所系統 熱源冷温水2次ﾎﾟﾝﾌﾟ 群発停	RCP-PH-2		DGP			○	○	○										
PCH-1-1	区役所系統 熱冷温水ﾎﾟﾝﾌﾟ	RCP-PH-2	PN-R-区1	DGP				○		○									
PCH-1-2	区役所系統 熱冷温水ﾎﾟﾝﾌﾟ	RCP-PH-2	PN-R-区1	DGP				○		○									
	区役所系統 冷温水往温度	RCP-PH-2		DDC								○		○					
	区役所系統 冷温水還温度	RCP-PH-2		DDC								○		○					
	区役所系統 冷温水送水圧力	RCP-PH-2		DGP										○					
□AHU-2-1	冷温水末端圧力	RCP-PH-2		DGP										○					
□AHU-2-2	冷温水末端圧力	RCP-PH-2		DGP										○					
□AHU-2-3	冷温水末端圧力	RCP-PH-2		DGP										○					
	区役所系統 冷温水瞬時流量	RCP-PH-2		DDC										○					
	区役所系統 冷温水瞬時熱量	RCP-PH-2		DDC										○					
	区役所系統 冷温水積算流量	RCP-PH-2		DDC											○				
	区役所系統 冷温水積算熱量	RCP-PH-2		DDC											○				
	区役所系統 冷温水ﾎﾟﾝﾌﾟ台数制御調節計故障	RCP-PH-2		DGP							○								
CHH-K	区民文化ｾﾝﾀｰ系統 熱源群発停	RCP-PH-2	本体制御盤	DGP			○	○	○										
CHH-K	区民文化ｾﾝﾀｰ系統 熱源群状態	RCP-PH-2		DGP				○											
CHH-K	区民文化ｾﾝﾀｰ系統 熱源群冷暖切換	RCP-PH-2		DGP			○		○	○									
CHH-K-1	区民文化ｾﾝﾀｰ系統 ﾋｰﾄﾎﾟﾝﾌﾟﾕﾆｯﾄ1	RCP-PH-2	本体制御盤	DGP				○		○									
CHH-K-2	区民文化ｾﾝﾀｰ系統 ﾋｰﾄﾎﾟﾝﾌﾟﾕﾆｯﾄ2	RCP-PH-2	本体制御盤	DGP				○		○									
CHH-K-3	区民文化ｾﾝﾀｰ系統 ﾋｰﾄﾎﾟﾝﾌﾟﾕﾆｯﾄ3	RCP-PH-2	本体制御盤	DGP				○		○									
CHH-K-4	区民文化ｾﾝﾀｰ系統 ﾋｰﾄﾎﾟﾝﾌﾟﾕﾆｯﾄ4	RCP-PH-2	本体制御盤	DGP				○		○									
CHH-K-5	区民文化ｾﾝﾀｰ系統 ﾋｰﾄﾎﾟﾝﾌﾟﾕﾆｯﾄ5	RCP-PH-2	本体制御盤	DGP				○		○									
	区民文化ｾﾝﾀｰ系統 ﾋｰﾄﾎﾟﾝﾌﾟﾕﾆｯﾄ 入口温度	RCP-PH-2		DGP								○		○					
	区民文化ｾﾝﾀｰ系統 ﾋｰﾄﾎﾟﾝﾌﾟﾕﾆｯﾄ 出口温度	RCP-PH-2		DGP								○		○					
PCH-2	区民文化ｾﾝﾀｰ系統 熱源冷温水2次ﾎﾟﾝﾌﾟ 群発停	RCP-PH-2		DGP			○	○	○										
PCH-2-1	区民文化ｾﾝﾀｰ系統 冷温水ﾎﾟﾝﾌﾟ	RCP-PH-2	PN-R-文化1	DGP				○		○									
PCH-2-2	区民文化ｾﾝﾀｰ系統 冷温水ﾎﾟﾝﾌﾟ	RCP-PH-2	PN-R-文化1	DGP				○		○									
	区民文化ｾﾝﾀｰ系統 冷温水往温度	RCP-PH-2		DDC								○		○					
	区民文化ｾﾝﾀｰ系統 冷温水還温度	RCP-PH-2		DDC								○		○					
	区民文化ｾﾝﾀｰ系統 冷温水送水圧力	RCP-PH-2		DGP										○					
AHU-K5-1	冷温水末端圧力	RCP-PH-2		DGP										○					
	区民文化ｾﾝﾀｰ系統 冷温水瞬時流量	RCP-PH-2		DDC										○					
	区民文化ｾﾝﾀｰ系統 冷温水瞬時熱量	RCP-PH-2		DDC										○					
	区民文化ｾﾝﾀｰ系統 冷温水積算流量	RCP-PH-2		DDC											○				
	区民文化ｾﾝﾀｰ系統 冷温水積算熱量	RCP-PH-2		DDC											○				
	区民文化ｾﾝﾀｰ系統 冷温水ﾎﾟﾝﾌﾟ台数制御調節計故障	RCP-PH-2		DGP							○								
□HU-2-1	運転指令	□HU-2-1					○	○	○										
□HU-2-1	2F 北系統外調機	□HU-2-1	外調機INV盤	DDC			○	○	○	○									
□HU-2-1	室内湿度設定	□HU-2-1		DDC	○														
□HU-2-1	室内温度	□HU-2-1		DDC								○							
□HU-2-1	室内湿度	□HU-2-1		DDC									○						
□HU-2-1	ﾌｨﾙﾀｰ目詰り警報	□HU-2-1		DDC							○								
□HU-2-1	加湿禁止指令	□HU-2-1		DDC		○													
□HU-2-1	乾燥運転中	□HU-2-1		DDC				○											
□HU-2-1	冷暖切換指令	□HU-2-1		DDC		○													
□HU-2-1	室内ｴﾝﾀﾙﾋﾟｰ	□HU-2-1		DDC										○					
□HU-2-1	外気冷房制御 許可／禁止	□HU-2-1		DDC		○													
□HU-2-1	外気冷房制御中	□HU-2-1		DDC				○											
□HU-2-1	加湿冷却制御 許可／禁止	□HU-2-1		DDC		○													
□HU-2-1	凍結防止制御 許可／禁止	□HU-2-1		DDC		○													
□HU-2-1	冷温水弁開度	□HU-2-1		DDC										○					
□HU-2-1	冷温水ｺｲﾙ入口温度	□HU-2-1		DDC								○							
□HU-2-1	冷温水ｺｲﾙ出口温度	□HU-2-1		DDC								○							
□HU-2-1	冷温水ｺｲﾙ入口圧力	□HU-2-1		DDC										○					
□HU-2-1	冷温水ｺｲﾙ出口圧力	□HU-2-1		DDC										○					
□HU-2-1	冷温水ｺｲﾙ瞬時熱量	□HU-2-1												○					
□HU-2-1	冷温水ｺｲﾙ積算熱量	□HU-2-1		DDC											○				
□HU-2-1	冷温水ｺｲﾙ瞬時流量	□HU-2-1		DDC										○					

記号	名称	リモート盤	動力盤	取合	操作			表示				計測			計量				備考
					設定	切換	発停	状態	COS 故障	トリップ 故障	警報	温度	湿度	その他					
□HU-2-1	凍結防止制御中	□HU-2-1		DDC				○											
□HU-2-1	給気温度設定	□HU-2-1		DDC	○														
□HU-2-1	給気温度	□HU-2-1		DDC								○							
□HU-2-1	給気露点温度	□HU-2-1		DDC								○							
□HU-2-1	加湿器 No.1表示	□HU-2-1		DDC				○											
□HU-2-1	加湿器 No.2表示	□HU-2-1		DDC				○											
□HU-2-1	外調機INV表示	□HU-2-1		DDC										○					
□HU-2-1	外気ﾀﾞﾝﾊﾟ開度	□HU-2-1		DDC										○					
FE-2-8	2F 余剰排気ﾌｧﾝ	□HU-2-1	PN-2-区1	DDC				○	○	○	○								
FE-2-9	2F 余剰排気ﾌｧﾝ(外気冷房用)	□HU-2-1	PN-2-区1	DDC				○	○	○	○								
□HU-2-2	運転指令	□HU-2-2		DDC				○	○	○									
□HU-2-2	2F 南系統外調機	□HU-2-2	外調機INV盤	DDC				○	○	○	○								
□HU-2-2	室内湿度設定	□HU-2-2		DDC	○														
□HU-2-2	室内温度	□HU-2-2		DDC								○							
□HU-2-2	室内湿度	□HU-2-2		DDC									○						
□HU-2-2	ﾌｨﾙﾀｰ目詰り警報	□HU-2-2		DDC							○								
□HU-2-2	加湿禁止指令	□HU-2-2		DDC		○													
□HU-2-2	乾燥運転中	□HU-2-2		DDC				○											
□HU-2-2	冷暖切換指令	□HU-2-2		DDC		○													
□HU-2-2	室内ｴﾝﾀﾙﾋﾟｰ	□HU-2-2		DDC															
□HU-2-2	外気冷房制御 許可／禁止	□HU-2-2		DDC		○													
□HU-2-2	外気冷房制御中	□HU-2-2		DDC				○											
□HU-2-2	加湿冷却制御 許可／禁止	□HU-2-2		DDC		○													
□HU-2-2	加湿冷却制御中	□HU-2-2		DDC					○										
□HU-2-2	凍結防止制御 許可／禁止	□HU-2-2		DDC		○													
□HU-2-2	凍結防止制御中	□HU-2-2		DDC				○											
□HU-2-2	給気温度設定	□HU-2-2		DDC	○														
□HU-2-2	給気温度	□HU-2-2		DDC								○							
□HU-2-2	給気露点温度	□HU-2-2		DDC										○					
□HU-2-2	冷温水弁開度	□HU-2-2		DDC										○					
□HU-2-2	冷温水ｺｲﾙ入口温度	□HU-2-2		DDC								○							
□HU-2-2	冷温水ｺｲﾙ出口温度	□HU-2-2		DDC								○							
□HU-2-2	冷温水ｺｲﾙ入口圧力	□HU-2-2		DDC										○					
□HU-2-2	冷温水ｺｲﾙ出口圧力	□HU-2-2		DDC										○					
□HU-2-2	冷温水ｺｲﾙ瞬時熱量	□HU-2-2		DDC										○					
□HU-2-2	冷温水ｺｲﾙ積算熱量	□HU-2-2		DDC											○				
□HU-2-2	冷温水ｺｲﾙ瞬時流量	□HU-2-2		DDC										○					
□HU-2-2	加湿器 No.1表示	□HU-2-2		DDC				○											
□HU-2-2	加湿器 No.2表示	□HU-2-2		DDC				○											
□HU-2-2	外調機INV表示	□HU-2-2		DDC										○					
□HU-2-2	外気ﾀﾞﾝﾊﾟ開度	□HU-2-2		DDC										○					
FE-2-12-2	2F 余剰排気ﾌｧﾝ	□HU-2-2		DDC			○	○	○	○	○								
FE-2-13-1	外冷排気ﾌｧﾝ	□HU-2-2		DDC			○	○	○	○	○								
FE-2-13-2	外冷排気ﾌｧﾝ	□HU-2-2		DDC			○	○	○	○	○								
□HU-2-3	運転指令	□HU-2-3		DDC			○	○	○										
□HU-2-3	2F 西系統外調機	□HU-2-3	外調機INV盤	DDC			○	○	○	○	○								
□HU-2-3	室内湿度設定	□HU-2-3		DDC	○														
□HU-2-3	室内温度	□HU-2-3		DDC								○							
□HU-2-3	室内湿度	□HU-2-3		DDC									○						
□HU-2-3	ﾌｨﾙﾀｰ目詰り警報	□HU-2-3		DDC							○								
□HU-2-3	加湿禁止指令	□HU-2-3		DDC		○													
□HU-2-3	乾燥運転中	□HU-2-3		DDC				○											
□HU-2-3	冷暖切換指令	□HU-2-3		DDC		○													
□HU-2-3	室内ｴﾝﾀﾙﾋﾟｰ	□HU-2-3		DDC										○					
□HU-2-3	外気冷房制御 許可／禁止	□HU-2-3		DDC		○		○	○										
□HU-2-3	外気冷房制御中	□HU-2-3		DDC				○											
□HU-2-3	加湿冷却制御 許可／禁止	□HU-2-3		DDC		○		○	○										
□HU-2-3	加湿冷却制御中	□HU-2-3		DDC				○											
□HU-2-3	凍結防止制御 許可／禁止	□HU-2-3		DDC		○		○	○										
□HU-2-3	凍結防止制御中	□HU-2-3		DDC				○											
□HU-2-3	給気温度設定	□HU-2-3		DDC	○														
□HU-2-3	給気温度	□HU-2-3		DDC								○							
□HU-2-3	給気露点温度	□HU-2-3		DDC										○					
□HU-2-3	冷温水弁開度	□HU-2-3		DDC										○					
□HU-2-3	冷温水ｺｲﾙ入口温度	□HU-2-3		DDC								○							
□HU-2-3	冷温水ｺｲﾙ出口温度	□HU-2-3		DDC								○							
□HU-2-3	冷温水ｺｲﾙ入口圧力	□HU-2-3		DDC										○					
□HU-2-3	冷温水ｺｲﾙ出口圧力	□HU-2-3		DDC										○					
□HU-2-3	冷温水ｺｲﾙ瞬時熱量	□HU-2-3		DDC										○					
□HU-2-3	冷温水ｺｲﾙ積算熱量	□HU-2-3		DDC											○				
□HU-2-3	冷温水ｺｲﾙ瞬時流量	□HU-2-3		DDC										○					
□HU-2-3	加湿器 No.1表示	□HU-2-3		DDC				○											
□HU-2-3	加湿器 No.2表示	□HU-2-3		DDC				○											
□HU-2-3	外調機INV表示	□HU-2-3		DDC										○					
□HU-2-3	外気ﾀﾞﾝﾊﾟ開度	□HU-2-3		DDC										○					

鹿島・東畑設計共同企業体
鹿島建設株式会社一級建築士事務所
株式会社東畑建築事務所

設備　協力会社
会社名　新菱冷熱工業(株)
横浜支店
担当者

竣工図　2013.02.28
工事監理　設計　施工

戸塚駅西口第1地区第二種市街地再開発事業に伴う
公益施設整備事業新築工事
空調設備（自動制御設備）
中央管理点入出力一覧表（1）
SCALE　N.S　DATE　2011 — 4 — 28

設計責任者	設計担当者	DA担当者	CO2計測DA担当者
平岡　雅徳	弘志　豊仁　中川　雄介　鈴木 / 健介　紹介　広告	小沢　寿吾	武藤　敏明

一級建築士　241713
八木 佳

JOB　090536B
DWG　M — 423

本図面は建物の維持管理のための参考資料です。建物の現状と図面が完全に一致していることを保証するものではありません。

記号	名称	リモート盤	動力盤	取合	操作			表示				計測			計量				備考
					設定	切換	発停	状態	COS 故障	トリップ 故障	警報	温度	湿度	その他					
FE-2-10	2F 余剰排気ﾌｧﾝ	□HU-2-3		DDC			○	○	○	○									
FE-2-11	2F 外冷排気ﾌｧﾝ	□HU-2-3		DDC			○	○	○	○									
□HU-3-1	運転指令	□HU-3-1		DDC			○												
□HU-3-1	3F 北側系統 外調機	□HU-3-1	外調機INV盤	DDC			○	○	○	○									
□HU-3-1	室内湿度設定	□HU-3-1		DDC	○														
□HU-3-1	室内温度	□HU-3-1		DDC								○							
□HU-3-1	室内湿度	□HU-3-1		DDC									○						
□HU-3-1	ﾌｨﾙﾀｰ目詰り警報	□HU-3-1		DDC							○								
□HU-3-1	加湿禁止指令	□HU-3-1		DDC		○													
□HU-3-1	乾燥運転中	□HU-3-1		DDC				○											
□HU-3-1	凍結防止制御 許可／禁止	□HU-3-1		DDC		○													
□HU-3-1	凍結防止制御中	□HU-3-1		DDC				○											
□HU-3-1	冷暖切換指令	□HU-3-1		DDC		○													
□HU-3-1	給気温度設定	□HU-3-1		DDC	○														
□HU-3-1	給気温度	□HU-3-1		DDC								○							
□HU-3-1	給気露点温度	□HU-3-1		DDC										○					
□HU-3-1	冷温水弁開度	□HU-3-1		DDC										○					
□HU-3-1	冷温水ｺｲﾙ入口温度	□HU-3-1		DDC								○							
□HU-3-1	冷温水ｺｲﾙ出口温度	□HU-3-1		DDC								○							
□HU-3-1	冷温水ｺｲﾙ入口圧力	□HU-3-1		DDC										○					
□HU-3-1	冷温水ｺｲﾙ出口圧力	□HU-3-1		DDC										○					
□HU-3-1	冷温水ｺｲﾙ瞬時熱量	□HU-3-1		DDC										○					
□HU-3-1	冷温水ｺｲﾙ積算熱量	□HU-3-1		DDC											○				
□HU-3-1	冷温水ｺｲﾙ瞬時流量	□HU-3-1		DDC										○					
□HU-3-1	加湿器NO1 表示	□HU-3-1		DDC				○											
□HU-3-1	加湿器NO2 表示	□HU-3-1		DDC				○											
□HU-3-1	外気ﾀﾝﾊﾟ開度	□HU-3-1		DDC										○					
□HU-3-2	運転指令	□HU-3-2		DDC			○	○	○										
□HU-3-2	3F 西側系統 外調機	□HU-3-2	外調機INV盤	DDC			○	○	○	○									
□HU-3-2	室内湿度設定	□HU-3-2		DDC	○														
□HU-3-2	室内温度	□HU-3-2		DDC								○							
□HU-3-2	室内湿度	□HU-3-2		DDC									○						
□HU-3-2	ﾌｨﾙﾀｰ目詰り警報	□HU-3-2		DDC							○								
□HU-3-2	加湿禁止指令	□HU-3-2		DDC		○													
□HU-3-2	乾燥運転中	□HU-3-2		DDC				○											
□HU-3-2	冷暖切換指令	□HU-3-2		DDC		○													
□HU-3-2	給気温度設定	□HU-3-2		DDC	○														
□HU-3-2	給気温度	□HU-3-2		DDC								○							
□HU-3-2	給気露点温度	□HU-3-2		DDC										○					
□HU-3-2	凍結防止制御 許可／禁止	□HU-3-2		DDC		○													
□HU-3-2	凍結防止制御中	□HU-3-2		DDC				○											
□HU-3-2	冷温水弁開度	□HU-3-2		DDC										○					
□HU-3-2	冷温水ｺｲﾙ入口温度	□HU-3-2		DDC								○							
□HU-3-2	冷温水ｺｲﾙ出口温度	□HU-3-2		DDC								○							
□HU-3-2	冷温水ｺｲﾙ入口圧力	□HU-3-2		DDC										○					
□HU-3-2	冷温水ｺｲﾙ出口圧力	□HU-3-2		DDC										○					
□HU-3-2	冷温水ｺｲﾙ瞬時熱量	□HU-3-2		DDC										○					
□HU-3-2	冷温水ｺｲﾙ積算熱量	□HU-3-2		DDC											○				
□HU-3-2	冷温水ｺｲﾙ瞬時流量	□HU-3-2		DDC										○					
□HU-3-2	加湿器NO1 表示	□HU-3-2		DDC				○											
□HU-3-2	加湿器NO2 表示	□HU-3-2		DDC				○											
□HU-3-2	外気ﾀﾝﾊﾟ開度	□HU-3-2		DDC										○					
□HU-3-3	運転指令	□HU-3-3		DDC			○	○	○										
□HU-3-3	3F 東側系統 外調機	□HU-3-3		DDC			○	○	○	○									
□HU-3-3	室内湿度設定	□HU-3-3		DDC	○														
□HU-3-3	室内温度	□HU-3-3		DDC								○							
□HU-3-3	室内湿度	□HU-3-3		DDC									○						
□HU-3-3	ﾌｨﾙﾀｰ目詰り警報	□HU-3-3		DDC							○								
□HU-3-3	加湿禁止指令	□HU-3-3		DDC		○													
□HU-3-3	乾燥運転中	□HU-3-3		DDC				○											
□HU-3-3	冷暖切換指令	□HU-3-3		DDC		○													
□HU-3-3	給気温度設定	□HU-3-3		DDC	○														
□HU-3-3	給気温度	□HU-3-3		DDC								○							
□HU-3-3	給気露点温度	□HU-3-3		DDC										○					
□HU-3-3	凍結防止制御 許可／禁止	□HU-3-3		DDC		○													
□HU-3-3	凍結防止制御中	□HU-3-3		DDC				○											
□HU-3-3	冷温水弁開度	□HU-3-3		DDC										○					
□HU-3-3	冷温水ｺｲﾙ入口温度	□HU-3-3		DDC								○							
□HU-3-3	冷温水ｺｲﾙ出口温度	□HU-3-3		DDC								○							
□HU-3-3	冷温水ｺｲﾙ入口圧力	□HU-3-3		DDC										○					
□HU-3-3	冷温水ｺｲﾙ出口圧力	□HU-3-3		DDC										○					
□HU-3-3	冷温水ｺｲﾙ瞬時熱量	□HU-3-3		DDC										○					
□HU-3-3	冷温水ｺｲﾙ積算熱量	□HU-3-3		DDC											○				
□HU-3-3	冷温水ｺｲﾙ瞬時流量	□HU-3-3		DDC										○					
□HU-3-3	加湿器NO1 表示	□HU-3-3		DDC				○											

記号	名称	リモート盤	動力盤	取合	操作			表示				計測			計量				備考
					設定	切換	発停	状態	COS 故障	トリップ 故障	警報	温度	湿度	その他					
□HU-3-3	加湿器NO2 表示	□HU-3-3		DDC				○											
□HU-3-3	外気ﾀﾝﾊﾟ開度	□HU-3-3		DDC										○					
□HU-4-1	運転指令	□HU-4-1		DDC			○	○	○										
□HU-4-1	4F 北側系統 外調機	□HU-4-1	外調機INV盤	DDC			○	○	○	○									
□HU-4-1	室内湿度設定	□HU-4-1		DDC	○														
□HU-4-1	室内温度	□HU-4-1		DDC								○							
□HU-4-1	室内湿度	□HU-4-1		DDC									○						
□HU-4-1	給気温度設定	□HU-4-1		DDC	○														
□HU-4-1	給気温度	□HU-4-1		DDC								○							
□HU-4-1	給気露点温度	□HU-4-1		DDC										○					
□HU-4-1	ﾌｨﾙﾀｰ目詰り警報	□HU-4-1		DDC							○								
□HU-4-1	加湿禁止指令	□HU-4-1		DDC		○													
□HU-4-1	乾燥運転中	□HU-4-1		DDC				○											
□HU-4-1	冷暖切換指令	□HU-4-1		DDC		○													
□HU-4-1	凍結防止制御 許可／禁止	□HU-4-1		DDC		○													
□HU-4-1	凍結防止制御中	□HU-4-1		DDC				○											
□HU-4-1	冷温水弁開度	□HU-4-1		DDC										○					
□HU-4-1	冷温水ｺｲﾙ入口温度	□HU-4-1		DDC								○							
□HU-4-1	冷温水ｺｲﾙ出口温度	□HU-4-1		DDC								○							
□HU-4-1	冷温水ｺｲﾙ入口圧力	□HU-4-1		DDC										○					
□HU-4-1	冷温水ｺｲﾙ出口圧力	□HU-4-1		DDC										○					
□HU-4-1	冷温水ｺｲﾙ瞬時熱量	□HU-4-1		DDC										○					
□HU-4-1	冷温水ｺｲﾙ積算熱量	□HU-4-1		DDC											○				
□HU-4-1	冷温水ｺｲﾙ瞬時流量	□HU-4-1		DDC										○					
□HU-4-1	加湿器NO1 表示	□HU-4-1		DDC				○											
□HU-4-1	加湿器NO2 表示	□HU-4-1		DDC				○											
□HU-4-1	外気ﾀﾝﾊﾟ開度	□HU-4-1		DDC										○					
□HU-4-2	運転指令	□HU-4-2		DDC															
□HU-4-2	ﾎﾜｲﾄ系統 外調機	□HU-4-2	外調機INV盤	DDC															
□HU-4-2	ﾌｨﾙﾀｰ目詰り警報	□HU-4-2		DDC							○								
□HU-4-2	加湿禁止指令	□HU-4-2		DDC		○													
□HU-4-2	乾燥運転中	□HU-4-2		DDC				○											
□HU-4-2	冷暖切換指令	□HU-4-2		DDC		○													
□HU-4-2	給気温度設定	□HU-4-2		DDC	○														
□HU-4-2	給気温度	□HU-4-2		DDC								○							
□HU-4-2	給気露点温度	□HU-4-2		DDC										○					
□HU-4-2	凍結防止制御 許可／禁止	□HU-4-2		DDC		○													
□HU-4-2	凍結防止制御中	□HU-4-2		DDC				○											
□HU-4-2	冷温水弁開度	□HU-4-2		DDC										○					
□HU-4-2	冷温水ｺｲﾙ入口温度	□HU-4-2		DDC								○							
□HU-4-2	冷温水ｺｲﾙ出口温度	□HU-4-2		DDC								○							
□HU-4-2	冷温水ｺｲﾙ入口圧力	□HU-4-2		DDC										○					
□HU-4-2	冷温水ｺｲﾙ出口圧力	□HU-4-2		DDC										○					
□HU-4-2	冷温水ｺｲﾙ瞬時熱量	□HU-4-2		DDC										○					
□HU-4-2	冷温水ｺｲﾙ積算熱量	□HU-4-2		DDC											○				
□HU-4-2	冷温水ｺｲﾙ瞬時流量	□HU-4-2		DDC										○					
□HU-4-2	加湿器NO1 表示	□HU-4-2		DDC				○											
□HU-4-2	4F ﾎﾜｲﾄ 室内温度	□HU-4-2		DDC								○							
□HU-4-2	4F ﾎﾜｲﾄ 室内温度	□HU-4-2		DDC									○						
□HU-4-2	4F ﾎﾜｲﾄ 室内湿度設定	□HU-4-2		DDC	○														
□HU-4-2	5F ﾎﾜｲﾄ 室内温度	□HU-4-2		DDC								○							
□HU-4-2	5F ﾎﾜｲﾄ 室内湿度	□HU-4-2		DDC									○						
□HU-4-2	5F ﾎﾜｲﾄ 室内湿度設定	□HU-4-2		DDC	○														
□HU-4-2	室内ｾﾝｻｰ切換	□HU-4-2		DDC		○													
□HU-5-1	運転指令	□HU-5-1		DDC		○													
□HU-5-1	5F 北系統外調機	□HU-5-1	外調機INV盤	DDC			○	○	○	○	○								
□HU-5-1	室内湿度設定	□HU-5-1		DDC	○														
□HU-5-1	室内温度	□HU-5-1		DDC								○							
□HU-5-1	室内湿度	□HU-5-1		DDC									○						
□HU-5-1	給気温度設定	□HU-5-1		DDC	○														
□HU-5-1	給気温度	□HU-5-1		DDC								○							
□HU-5-1	給気露点温度	□HU-5-1		DDC										○					
□HU-5-1	ﾌｨﾙﾀｰ目詰り警報	□HU-5-1		DDC							○								
□HU-5-1	加湿禁止指令	□HU-5-1		DDC		○													
□HU-5-1	乾燥運転中	□HU-5-1		DDC				○											
□HU-5-1	冷暖切換指令	□HU-5-1		DDC		○													
□HU-5-1	室内ｴﾝﾀﾙﾋﾟｰ	□HU-5-1		DDC															
□HU-5-1	外気冷房制御 許可／禁止	□HU-5-1		DDC		○													
□HU-5-1	外気冷房制御中	□HU-5-1		DDC				○											
□HU-5-1	加湿冷却制御 許可／禁止	□HU-5-1		DDC		○													
□HU-5-1	加湿冷却制御中	□HU-5-1		DDC				○											
□HU-5-1	凍結防止制御 許可／禁止	□HU-5-1		DDC		○													
□HU-5-1	凍結防止制御中	□HU-5-1		DDC				○											
□HU-5-1	冷温水弁開度	□HU-5-1		DDC										○					
□HU-5-1	冷温水ｺｲﾙ入口温度	□HU-5-1		DDC								○							

鹿島・東畑設計共同企業体
鹿島建設株式会社一級建築士事務所
株式会社東畑建築事務所

設備　協力会社
会社名　新菱冷熱工業(株)
横浜支店
担当者

竣工図　2013.02.28
工事監理　設計　施工

戸塚駅西口第１地区第二種市街地再開発事業に伴う
公益施設整備事業新築工事
空調設備（自動制御設備）
中央管理点入出力一覧表（２）

SCALE　N.S　DATE　2011 — 4 — 28

設計責任者	設計担当者	DA担当者	CO故障DA担当者
平岡　雅徳	弘志　豊仁　中川　雄　小沢　寿吾　武藤　敏明 俊介　誠仁　紗弥　広告 鈴木　健介		

一級建築士　241713
八木 佳

JOB　090536B
DWG　M — 424

本図面は建物の維持管理のための参考資料です。建物の現状と図面が完全に一致していることを保証するものではありません。

記号	名称	リモート盤	動力盤	取合	操作			表示				計測			計量				備考
					設定	切換	発停	状態	COS 故障	トリップ 故障	警報	温度	湿度	その他					
□HU-5-1	冷温水ｺｲﾙ出口温度	□HU-5-1		DDC								○							
□HU-5-1	冷温水ｺｲﾙ入口圧力	□HU-5-1		DDC										○					
□HU-5-1	冷温水ｺｲﾙ出口圧力	□HU-5-1		DDC										○					
□HU-5-1	冷温水ｺｲﾙ瞬時熱量	□HU-5-1		DDC										○					
□HU-5-1	冷温水ｺｲﾙ積算熱量	□HU-5-1		DDC											○				
□HU-5-1	冷温水ｺｲﾙ瞬時流量	□HU-5-1		DDC										○					
□HU-5-1	加湿器 No.1表示	□HU-5-1		DDC				○											
□HU-5-1	加湿器 No.2表示	□HU-5-1		DDC				○											
□HU-5-1	外調機INV表示	□HU-5-1		DDC										○					
□HU-5-1	外気ﾀﾞﾝﾊﾟ開度	□HU-5-1		DDC										○					
FE-5-13-1	5F外冷排気ﾌｧﾝ	□HU-5-1	PN-5-区1	DDC			○	○	○	○									
FE-5-13-2	5F外冷排気ﾌｧﾝ	□HU-5-1	PN-5-区1	DDC			○	○	○	○									
□HU-5-2	運転指令	□HU-5-2		DDC		○													
□HU-5-2	5F南系統外調機	□HU-5-2	外調機INV盤	DDC			○	○	○	○									
□HU-5-2	室内湿度設定	□HU-5-2		DDC	○														
□HU-5-2	室内温度	□HU-5-2		DDC								○							
□HU-5-2	室内湿度	□HU-5-2		DDC									○						
□HU-5-2	給気温度設定	□HU-5-2		DDC	○														
□HU-5-2	給気温度	□HU-5-2		DDC								○							
□HU-5-2	給気露点温度	□HU-5-2		DDC										○					
□HU-5-2	ﾌｨﾙﾀｰ目詰り警報	□HU-5-2		DDC							○								
□HU-5-2	加湿禁止指令	□HU-5-2		DDC		○													
□HU-5-2	乾燥運転中	□HU-5-2		DDC				○											
□HU-5-2	冷暖切換指令	□HU-5-2		DDC		○													
□HU-5-2	室内ｴﾝﾀﾙﾋﾟｰ	□HU-5-2		DDC															
□HU-5-2	外気冷房制御 許可／禁止	□HU-5-2		DDC		○													
□HU-5-2	外気冷房制御中	□HU-5-2		DDC				○											
□HU-5-2	加湿冷却制御 許可／禁止	□HU-5-2		DDC		○													
□HU-5-2	加湿冷却制御中	□HU-5-2		DDC				○											
□HU-5-2	凍結防止制御 許可／禁止	□HU-5-2		DDC		○													
□HU-5-2	凍結防止制御中	□HU-5-2		DDC				○											
□HU-5-2	冷温水弁開度	□HU-5-2		DDC										○					
□HU-5-2	冷温水ｺｲﾙ入口温度	□HU-5-2		DDC								○							
□HU-5-2	冷温水ｺｲﾙ出口温度	□HU-5-2		DDC								○							
□HU-5-2	冷温水ｺｲﾙ入口圧力	□HU-5-2		DDC										○					
□HU-5-2	冷温水ｺｲﾙ出口圧力	□HU-5-2		DDC										○					
□HU-5-2	冷温水ｺｲﾙ瞬時熱量	□HU-5-2		DDC										○					
□HU-5-2	冷温水ｺｲﾙ積算熱量	□HU-5-2		DDC											○				
□HU-5-2	冷温水ｺｲﾙ瞬時流量	□HU-5-2		DDC										○					
□HU-5-2	加湿器 No.1表示	□HU-5-2		DDC				○											
□HU-5-2	加湿器 No.2表示	□HU-5-2		DDC				○											
□HU-5-2	外調機INV表示	□HU-5-2		DDC										○					
□HU-5-2	外気ﾀﾞﾝﾊﾟ開度	□HU-5-2		DDC										○					
FE-5-12	5F外冷排気ﾌｧﾝ	□HU-5-1	PS-5-区1	DDC			○	○	○	○									
FE-5-14	5F外冷排気ﾌｧﾝ	□HU-5-1	PS-5-区1	DDC			○	○	○	○									
□HU-6-1	運転指令	□HU-6-1		DDC		○													
□HU-6-1	6F北系統外調機	□HU-6-1	外調機INV盤	DDC			○	○	○	○									
□HU-6-1	室内湿度設定	□HU-6-1		DDC	○														
□HU-6-1	室内温度	□HU-6-1		DDC								○							
□HU-6-1	室内湿度	□HU-6-1		DDC									○						
□HU-6-1	給気温度設定	□HU-6-1		DDC	○														
□HU-6-1	給気温度	□HU-6-1		DDC								○							
□HU-6-1	給気露点温度	□HU-6-1		DDC										○					
□HU-6-1	ﾌｨﾙﾀｰ目詰り警報	□HU-6-1		DDC							○								
□HU-6-1	加湿禁止指令	□HU-6-1		DDC		○													
□HU-6-1	乾燥運転中	□HU-6-1		DDC				○											
□HU-6-1	冷暖切換指令	□HU-6-1		DDC		○													
□HU-6-1	室内ｴﾝﾀﾙﾋﾟｰ	□HU-6-1		DDC															
□HU-6-1	外気冷房制御 許可／禁止	□HU-6-1		DDC		○													
□HU-6-1	外気冷房制御中	□HU-6-1		DDC				○											
□HU-6-1	加湿冷却制御 許可／禁止	□HU-6-1		DDC		○													
□HU-6-1	加湿冷却制御中	□HU-6-1		DDC				○											
□HU-6-1	凍結防止制御 許可／禁止	□HU-6-1		DDC		○													
□HU-6-1	凍結防止制御中	□HU-6-1		DDC				○											
□HU-6-1	冷温水弁開度	□HU-6-1		DDC										○					
□HU-6-1	冷温水ｺｲﾙ入口温度	□HU-6-1		DDC								○							
□HU-6-1	冷温水ｺｲﾙ出口温度	□HU-6-1		DDC								○							
□HU-6-1	冷温水ｺｲﾙ入口圧力	□HU-6-1		DDC										○					
□HU-6-1	冷温水ｺｲﾙ出口圧力	□HU-6-1		DDC										○					
□HU-6-1	冷温水ｺｲﾙ瞬時熱量	□HU-6-1		DDC										○					
□HU-6-1	冷温水ｺｲﾙ積算熱量	□HU-6-1		DDC											○				
□HU-6-1	冷温水ｺｲﾙ瞬時流量	□HU-6-1		DDC										○					
□HU-6-1	加湿器 No.1表示	□HU-6-1		DDC				○											
□HU-6-1	加湿器 No.2表示	□HU-6-1		DDC				○											
□HU-6-1	外調機INV表示	□HU-6-1		DDC										○					

記号	名称	リモート盤	動力盤	取合	操作			表示				計測			計量				備考
					設定	切換	発停	状態	COS 故障	トリップ 故障	警報	温度	湿度	その他					
□HU-6-1	外気ﾀﾞﾝﾊﾟ開度	□HU-6-1		DDC										○					
FE-6-9	6F外冷排気ﾌｧﾝ	□HU-6-1	PN-6-区1	DDC			○	○	○	○									
□HU-6-2	運転指令	□HU-6-2		DDC		○													
□HU-6-2	6F南系統外調機	□HU-6-2	外調機INV盤	DDC			○	○	○	○									
□HU-6-2	室内湿度設定	□HU-6-2		DDC	○														
□HU-6-2	室内温度	□HU-6-2		DDC								○							
□HU-6-2	室内湿度	□HU-6-2		DDC									○						
□HU-6-2	給気温度設定	□HU-6-2		DDC	○														
□HU-6-2	給気温度	□HU-6-2		DDC								○							
□HU-6-2	給気露点温度	□HU-6-2		DDC										○					
□HU-6-2	ﾌｨﾙﾀｰ目詰り警報	□HU-6-2		DDC							○								
□HU-6-2	加湿禁止指令	□HU-6-2		DDC		○													
□HU-6-2	乾燥運転中	□HU-6-2		DDC				○											
□HU-6-2	冷暖切換指令	□HU-6-2		DDC		○													
□HU-6-2	室内ｴﾝﾀﾙﾋﾟｰ	□HU-6-2		DDC															
□HU-6-2	外気冷房制御 許可／禁止	□HU-6-2		DDC		○													
□HU-6-2	外気冷房制御中	□HU-6-2		DDC				○											
□HU-6-2	加湿冷却制御 許可／禁止	□HU-6-2		DDC		○													
□HU-6-2	加湿冷却制御中	□HU-6-2		DDC				○											
□HU-6-2	凍結防止制御 許可／禁止	□HU-6-2		DDC		○													
□HU-6-2	凍結防止制御中	□HU-6-2		DDC				○											
□HU-6-2	冷温水弁開度	□HU-6-2		DDC										○					
□HU-6-2	冷温水ｺｲﾙ入口温度	□HU-6-2		DDC								○							
□HU-6-2	冷温水ｺｲﾙ出口温度	□HU-6-2		DDC								○							
□HU-6-2	冷温水ｺｲﾙ入口圧力	□HU-6-2		DDC										○					
□HU-6-2	冷温水ｺｲﾙ出口圧力	□HU-6-2		DDC										○					
□HU-6-2	冷温水ｺｲﾙ瞬時熱量	□HU-6-2		DDC										○					
□HU-6-2	冷温水ｺｲﾙ積算熱量	□HU-6-2		DDC															
□HU-6-2	冷温水ｺｲﾙ瞬時流量	□HU-6-2		DDC										○					
□HU-6-2	加湿器 No.1表示	□HU-6-2		DDC				○											
□HU-6-2	加湿器 No.2表示	□HU-6-2		DDC				○											
□HU-6-2	外調機INV表示	□HU-6-2		DDC										○					
□HU-6-2	外気ﾀﾞﾝﾊﾟ開度	□HU-6-2		DDC										○					
FE-6-9	6F外冷排気ﾌｧﾝ	□HU-6-2	PS-6-区1	DDC			○	○	○	○									
□HU-7-1	運転指令	□HU-7-1		DDC		○													
□HU-7-1	7F北系統外調機	□HU-7-1	外調機INV盤	DDC			○	○	○	○									
□HU-7-1	室内湿度設定	□HU-7-1		DDC	○														
□HU-7-1	室内温度	□HU-7-1		DDC								○							
□HU-7-1	室内湿度	□HU-7-1		DDC									○						
□HU-7-1	給気温度設定	□HU-7-1		DDC	○														
□HU-7-1	給気温度	□HU-7-1		DDC								○							
□HU-7-1	給気露点温度	□HU-7-1		DDC										○					
□HU-7-1	ﾌｨﾙﾀｰ目詰り警報	□HU-7-1		DDC							○								
□HU-7-1	加湿禁止指令	□HU-7-1		DDC		○													
□HU-7-1	乾燥運転中	□HU-7-1		DDC				○											
□HU-7-1	冷暖切換指令	□HU-7-1		DDC		○													
□HU-7-1	室内ｴﾝﾀﾙﾋﾟｰ	□HU-7-1		DDC															
□HU-7-1	外気冷房制御 許可／禁止	□HU-7-1		DDC		○													
□HU-7-1	外気冷房制御中	□HU-7-1		DDC				○											
□HU-7-1	加湿冷却制御 許可／禁止	□HU-7-1		DDC		○													
□HU-7-1	加湿冷却制御中	□HU-7-1		DDC				○											
□HU-7-1	凍結防止制御 許可／禁止	□HU-7-1		DDC		○													
□HU-7-1	凍結防止制御中	□HU-7-1		DDC				○											
□HU-7-1	冷温水弁開度	□HU-7-1		DDC										○					
□HU-7-1	冷温水ｺｲﾙ入口温度	□HU-7-1		DDC								○							
□HU-7-1	冷温水ｺｲﾙ出口温度	□HU-7-1		DDC								○							
□HU-7-1	冷温水ｺｲﾙ入口圧力	□HU-7-1		DDC										○					
□HU-7-1	冷温水ｺｲﾙ出口圧力	□HU-7-1		DDC										○					
□HU-7-1	冷温水ｺｲﾙ瞬時熱量	□HU-7-1		DDC										○					
□HU-7-1	冷温水ｺｲﾙ積算熱量	□HU-7-1		DDC															
□HU-7-1	冷温水ｺｲﾙ瞬時流量	□HU-7-1		DDC										○					
□HU-7-1	加湿器 No.1表示	□HU-7-1		DDC				○											
□HU-7-1	加湿器 No.2表示	□HU-7-1		DDC				○											
□HU-7-1	外調機INV表示	□HU-7-1		DDC										○					
□HU-7-1	外気ﾀﾞﾝﾊﾟ開度	□HU-7-1		DDC										○					
FE-7-7	7F余剰排気ﾌｧﾝ	□HU-7-1	PN-7-区1	DDC			○	○	○	○									
□HU-7-2	運転指令	□HU-7-1		DDC		○													
□HU-7-2	7F南系統外調機	□HU-7-1	外調機INV盤	DDC			○	○	○	○									
□HU-7-2	室内湿度設定	□HU-7-1		DDC	○														
□HU-7-2	室内温度	□HU-7-1		DDC								○							
□HU-7-2	室内湿度	□HU-7-1		DDC									○						
□HU-7-2	給気温度設定	□HU-7-1		DDC	○														
□HU-7-2	給気温度	□HU-7-1		DDC								○							
□HU-7-2	給気露点温度	□HU-7-1		DDC										○					
□HU-7-2	ﾌｨﾙﾀｰ目詰り警報	□HU-7-1		DDC							○								

鹿島・東畑設計共同企業体
鹿島建設株式会社一級建築士事務所
株式会社東畑建築事務所

設備　協力会社
会社名　新菱冷熱工業(株)　横浜支店
担当者

竣工図　2013.02.28
工事管理　設計　施工

戸塚駅西口第１地区第二種市街地再開発事業に伴う
公益施設整備事業新築工事
空調設備（自動制御設備）
中央管理点入出力一覧表（３）

SCALE　N.S　DATE　2011 — 4 — 28

設計責任者	設計担当者	DA担当者	CD部署DA担当者
平岡　雅徳	弘志　豊仁　健二　中川　純　秀信　健介　鈴木　紘介　広告	小沢　寿吾	武藤　敏明

一級建築士　241713　八木 佳

JOB　090536B
DWG　M — 425

本図面は建物の維持管理のための参考資料です。建物の現状と図面が完全に一致していることを保証するものではありません。

記号	名称	リモート盤	動力盤	取合	操作			表示				計測			計量				備考
					設定	切換	発停	状態	COS 故障	トリップ 故障	警報	温度	湿度	その他					
□HU-7-2	加湿禁止指令	□HU-7-2		DDC		○													
□HU-7-2	乾燥運転中	□HU-7-2		DDC				○											
□HU-7-2	冷暖切換指令	□HU-7-2		DDC		○													
□HU-7-2	室内ｴﾝﾀﾙﾋﾟｰ	□HU-7-2		DDC															
□HU-7-2	外気冷房制御 許可／禁止	□HU-7-2		DDC		○													
□HU-7-2	外気冷房制御中	□HU-7-2		DDC				○											
□HU-7-2	加湿冷却制御 許可／禁止	□HU-7-2		DDC		○													
□HU-7-2	加湿冷却制御中	□HU-7-2		DDC				○											
□HU-7-2	凍結防止制御 許可／禁止	□HU-7-2		DDC		○													
□HU-7-2	凍結防止制御中	□HU-7-2		DDC				○											
□HU-7-2	冷温水弁開度	□HU-7-2		DDC										○					
□HU-7-2	冷温水ｺｲﾙ入口温度	□HU-7-2		DDC								○							
□HU-7-2	冷温水ｺｲﾙ出口温度	□HU-7-2		DDC								○							
□HU-7-2	冷温水ｺｲﾙ入口圧力	□HU-7-2		DDC										○					
□HU-7-2	冷温水ｺｲﾙ出口圧力	□HU-7-2		DDC										○					
□HU-7-2	冷温水ｺｲﾙ瞬時熱量	□HU-7-2		DDC										○					
□HU-7-2	冷温水ｺｲﾙ積算熱量	□HU-7-2		DDC															
□HU-7-2	冷温水ｺｲﾙ瞬時流量	□HU-7-2		DDC										○					
□HU-7-2	加湿器 No.1表示	□HU-7-2		DDC				○											
□HU-7-2	加湿器 No.2表示	□HU-7-2		DDC				○											
□HU-7-2	外調機INV表示	□HU-7-2		DDC										○					
□HU-7-2	外気ﾃﾝﾊﾟ開度	□HU-7-2		DDC										○					
FE-7-8	7F外冷排気ﾌｧﾝ	□HU-7-2	PS-7-区1	DDC			○	○	○	○									
□HU-8-1	運転指令	□HU-8-1		DDC		○													
□HU-8-1	8F北系統外調機	□HU-8-1	外調機INV盤	DDC			○	○	○	○									
□HU-8-1	室内湿度設定	□HU-8-1		DDC	○														
□HU-8-1	室内温度	□HU-8-1		DDC								○							
□HU-8-1	室内湿度	□HU-8-1		DDC									○						
□HU-8-1	給気温度設定	□HU-8-1		DDC	○														
□HU-8-1	給気温度	□HU-8-1		DDC								○							
□HU-8-1	給気露点温度	□HU-8-1		DDC										○					
□HU-8-1	ﾌｨﾙﾀｰ目詰り警報	□HU-8-1		DDC							○								
□HU-8-1	加湿禁止指令	□HU-8-1		DDC		○													
□HU-8-1	乾燥運転中	□HU-8-1		DDC				○											
□HU-8-1	冷暖切換指令	□HU-8-1		DDC		○													
□HU-8-1	室内ｴﾝﾀﾙﾋﾟｰ	□HU-8-1		DDC															
□HU-8-1	外気冷房制御 許可／禁止	□HU-8-1		DDC		○													
□HU-8-1	外気冷房制御中	□HU-8-1		DDC				○											
□HU-8-1	加湿冷却制御 許可／禁止	□HU-8-1		DDC		○													
□HU-8-1	加湿冷却制御中	□HU-8-1		DDC				○											
□HU-8-1	凍結防止制御 許可／禁止	□HU-8-1		DDC		○													
□HU-8-1	凍結防止制御中	□HU-8-1		DDC				○											
□HU-8-1	冷温水弁開度	□HU-8-1		DDC										○					
□HU-8-1	冷温水ｺｲﾙ入口温度	□HU-8-1		DDC								○							
□HU-8-1	冷温水ｺｲﾙ出口温度	□HU-8-1		DDC								○							
□HU-8-1	冷温水ｺｲﾙ入口圧力	□HU-8-1		DDC										○					
□HU-8-1	冷温水ｺｲﾙ出口圧力	□HU-8-1		DDC										○					
□HU-8-1	冷温水ｺｲﾙ瞬時熱量	□HU-8-1		DDC										○					
□HU-8-1	冷温水ｺｲﾙ積算熱量	□HU-8-1		DDC															
□HU-8-1	冷温水ｺｲﾙ瞬時流量	□HU-8-1		DDC										○					
□HU-8-1	加湿器 No.1表示	□HU-8-1		DDC				○											
□HU-8-1	加湿器 No.2表示	□HU-8-1		DDC				○											
□HU-8-1	外調機INV表示	□HU-8-1		DDC										○					
□HU-8-1	外気ﾃﾝﾊﾟ開度	□HU-8-1		DDC										○					
FE-8-7	8F余剰排気ﾌｧﾝ	□HU-8-1	PN-8-区1	DDC			○	○	○	○									
FE-8-8	8F外冷排気ﾌｧﾝ	□HU-8-1	PN-8-区1	DDC			○	○	○	○									
□HU-8-2	運転指令	□HU-8-2		DDC		○													
□HU-8-2	8F南系統外調機	□HU-8-2	外調機INV盤	DDC			○	○	○	○									
□HU-8-2	室内湿度設定	□HU-8-2		DDC	○														
□HU-8-2	室内温度	□HU-8-2		DDC								○							
□HU-8-2	室内湿度	□HU-8-2		DDC									○						
□HU-8-2	給気温度設定	□HU-8-2		DDC	○														
□HU-8-2	給気温度	□HU-8-2		DDC								○							
□HU-8-2	給気露点温度	□HU-8-2		DDC										○					
□HU-8-2	ﾌｨﾙﾀｰ目詰り警報	□HU-8-2		DDC							○								
□HU-8-2	加湿禁止指令	□HU-8-2		DDC		○													
□HU-8-2	乾燥運転中	□HU-8-2		DDC				○											
□HU-8-2	冷暖切換指令	□HU-8-2		DDC		○													
□HU-8-2	室内ｴﾝﾀﾙﾋﾟｰ	□HU-8-2		DDC															
□HU-8-2	外気冷房制御 許可／禁止	□HU-8-2		DDC		○													
□HU-8-2	外気冷房制御中	□HU-8-2		DDC				○											
□HU-8-2	加湿冷却制御 許可／禁止	□HU-8-2		DDC		○													
□HU-8-2	加湿冷却制御中	□HU-8-2		DDC				○											
□HU-8-2	凍結防止制御 許可／禁止	□HU-8-2		DDC		○													
□HU-8-2	凍結防止制御中	□HU-8-2		DDC				○											

記号	名称	リモート盤	動力盤	取合	操作			表示				計測			計量				備考
					設定	切換	発停	状態	COS 故障	トリップ 故障	警報	温度	湿度	その他					
□HU-8-2	冷温水弁開度	□HU-8-2		DDC										○					
□HU-8-2	冷温水ｺｲﾙ入口温度	□HU-8-2		DDC								○							
□HU-8-2	冷温水ｺｲﾙ出口温度	□HU-8-2		DDC								○							
□HU-8-2	冷温水ｺｲﾙ入口圧力	□HU-8-2		DDC										○					
□HU-8-2	冷温水ｺｲﾙ出口圧力	□HU-8-2		DDC										○					
□HU-8-2	冷温水ｺｲﾙ瞬時熱量	□HU-8-2		DDC										○					
□HU-8-2	冷温水ｺｲﾙ積算熱量	□HU-8-2		DDC															
□HU-8-2	冷温水ｺｲﾙ瞬時流量	□HU-8-2		DDC										○					
□HU-8-2	加湿器 No.1表示	□HU-8-2		DDC				○											
□HU-8-2	加湿器 No.2表示	□HU-8-2		DDC				○											
□HU-8-2	外調機INV表示	□HU-8-2		DDC										○					
□HU-8-2	外気ﾃﾝﾊﾟ開度	□HU-8-2		DDC										○					
□HU-8-2	大会議室−1 CAV状態	□HU-8-2		DDC				○											
□HU-8-2	大会議室−2 CAV状態	□HU-8-2		DDC				○											
□HU-8-2	小会議室−2・中会議室−2 CAV状態	□HU-8-2		DDC				○											
□HU-8-2	打合せ室−2 CAV状態	□HU-8-2		DDC				○											
FE-8-9-1	大会議室−1 排気ﾌｧﾝ	□HU-8-2	PS-8-区1	DDC			○	○	○	○									
FE-8-9-1	大会議室−2 排気ﾌｧﾝ	□HU-8-2	PS-8-区1	DDC			○	○	○	○									
FE-8-10	小会議室−2・中会議室−2 排気ﾌｧﾝ	□HU-8-2	PS-8-区1	DDC			○	○	○	○									
FE-8-11	打合せ室−2 排気ﾌｧﾝ	□HU-8-2	PS-8-区1	DDC			○	○	○	○									
□HU-9-1	運転指令	□HU-9-1		DDC		○													
□HU-9-1	9F北系統外調機	□HU-9-1	外調機INV盤	DDC			○	○	○	○									
□HU-9-1	室内湿度設定	□HU-9-1		DDC	○														
□HU-9-1	室内温度	□HU-9-1		DDC								○							
□HU-9-1	室内湿度	□HU-9-1		DDC									○						
□HU-9-1	給気温度設定	□HU-9-1		DDC	○														
□HU-9-1	給気温度	□HU-9-1		DDC								○							
□HU-9-1	給気露点温度	□HU-9-1		DDC										○					
□HU-9-1	ﾌｨﾙﾀｰ目詰り警報	□HU-9-1		DDC							○								
□HU-9-1	加湿禁止指令	□HU-9-1		DDC		○													
□HU-9-1	乾燥運転中	□HU-9-1		DDC				○											
□HU-9-1	冷暖切換指令	□HU-9-1		DDC		○													
□HU-9-1	室内ｴﾝﾀﾙﾋﾟｰ	□HU-9-1		DDC															
□HU-9-1	外気冷房制御 許可／禁止	□HU-9-1		DDC		○													
□HU-9-1	外気冷房制御中	□HU-9-1		DDC				○											
□HU-9-1	加湿冷却制御 許可／禁止	□HU-9-1		DDC		○													
□HU-9-1	加湿冷却制御中	□HU-9-1		DDC				○											
□HU-9-1	凍結防止制御 許可／禁止	□HU-9-1		DDC		○													
□HU-9-1	凍結防止制御中	□HU-9-1		DDC				○											
□HU-9-1	冷温水弁開度	□HU-9-1		DDC										○					
□HU-9-1	冷温水ｺｲﾙ入口温度	□HU-9-1		DDC								○							
□HU-9-1	冷温水ｺｲﾙ出口温度	□HU-9-1		DDC								○							
□HU-9-1	冷温水ｺｲﾙ入口圧力	□HU-9-1		DDC										○					
□HU-9-1	冷温水ｺｲﾙ出口圧力	□HU-9-1		DDC										○					
□HU-9-1	冷温水ｺｲﾙ瞬時熱量	□HU-9-1		DDC										○					
□HU-9-1	冷温水ｺｲﾙ積算熱量	□HU-9-1		DDC															
□HU-9-1	冷温水ｺｲﾙ瞬時流量	□HU-9-1		DDC										○					
□HU-9-1	加湿器 No.1表示	□HU-9-1		DDC				○											
□HU-9-1	加湿器 No.2表示	□HU-9-1		DDC				○											
□HU-9-1	外調機INV表示	□HU-9-1		DDC										○					
□HU-9-1	外気ﾃﾝﾊﾟ開度	□HU-9-1		DDC										○					
FE-9-8	9F余剰排気ﾌｧﾝ	□HU-9-1	PN-9-区1	DDC			○	○	○	○									
FE-9-9	9F外冷排気ﾌｧﾝ	□HU-9-1	PN-9-区1	DDC			○	○	○	○									
□HU-9-2	運転指令	□HU-9-2		DDC		○													
□HU-9-2	9F南系統外調機	□HU-9-2	外調機INV盤	DDC			○	○	○	○									
□HU-9-2	室内湿度設定	□HU-9-2		DDC	○														
□HU-9-2	室内温度	□HU-9-2		DDC								○							
□HU-9-2	室内湿度	□HU-9-2		DDC									○						
□HU-9-2	給気温度設定	□HU-9-2		DDC	○														
□HU-9-2	給気温度	□HU-9-2		DDC								○							
□HU-9-2	給気露点温度	□HU-9-2		DDC															
□HU-9-2	ﾌｨﾙﾀｰ目詰り警報	□HU-9-2		DDC							○								
□HU-9-2	加湿禁止指令	□HU-9-2		DDC		○													
□HU-9-2	乾燥運転中	□HU-9-2		DDC				○											
□HU-9-2	冷暖切換指令	□HU-9-2		DDC		○													
□HU-9-2	室内ｴﾝﾀﾙﾋﾟｰ	□HU-9-2		DDC															
□HU-9-2	外気冷房制御 許可／禁止	□HU-9-2		DDC		○													
□HU-9-2	外気冷房制御中	□HU-9-2		DDC				○											
□HU-9-2	加湿冷却制御 許可／禁止	□HU-9-2		DDC		○													
□HU-9-2	加湿冷却制御中	□HU-9-2		DDC				○											
□HU-9-2	凍結防止制御 許可／禁止	□HU-9-2		DDC		○													
□HU-9-2	凍結防止制御中	□HU-9-2		DDC				○											
□HU-9-2	冷温水弁開度	□HU-9-2		DDC										○					
□HU-9-2	冷温水ｺｲﾙ入口温度	□HU-9-2		DDC								○							
□HU-9-2	冷温水ｺｲﾙ出口温度	□HU-9-2		DDC								○							

鹿島・東畑設計共同企業体
鹿島建設株式会社一級建築士事務所
株式会社東畑建築事務所

設備　協力会社
会社名　新菱冷熱工業(株)　横浜支店
担当者

竣工図　2013.02.28
工事管理　設計　施工

戸塚駅西口第１地区第二種市街地再開発事業に伴う
公益施設整備事業新築工事
空調設備（自動制御設備）
中央管理点入出力一覧表（４）

SCALE　N.S　DATE　2011 — 4 — 28

設計責任者	設計担当者			DA担当者	CO故障DA担当者
平岡　雅徳	弘志	豊仁	中川	小沢　寿吾	武藤 敏明
	伸介	誠仁	紗弥		
	鈴木	健介	広告		

一級建築士　241713
八木 佳

JOB　090536B
DWG　M — 426

本図面は建物の維持管理のための参考資料です。建物の現状と図面が完全に一致していることを保証するものではありません。

記号	名称	リモート盤	動力盤	取合	操作			表示				計測			計量				備考
					設定	切換	発停	状態	CO2警報	トリップ警報	警報	温度	湿度	その他					
□HU-9-2	冷温水ｺｲﾙ入口圧力	□HU-9-2		DDC										○					
□HU-9-2	冷温水ｺｲﾙ出口圧力	□HU-9-2		DDC										○					
□HU-9-2	冷温水ｺｲﾙ瞬時熱量	□HU-9-2		DDC										○					
□HU-9-2	冷温水ｺｲﾙ積算熱量	□HU-9-2		DDC															
□HU-9-2	冷温水ｺｲﾙ瞬時流量	□HU-9-2		DDC										○					
□HU-9-2	加湿器 No.1表示	□HU-9-2		DDC				○											
□HU-9-2	加湿器 No.2表示	□HU-9-2		DDC				○											
□HU-9-2	外調機INV表示	□HU-9-2		DDC										○					
□HU-9-2	外気ﾀﾝﾊﾟ開度	□HU-9-2		DDC										○					
FE-9-9	9F余剰排気ﾌｧﾝ	□HU-9-2	PS-9-区1	DDC			○	○	○	○									
FE-9-11	9F氷冷排気ﾌｧﾝ	□HU-9-2	PS-9-区1	DDC															
AHU-K4-1	給気ﾌｧﾝ	RCP-6-4	空調機ｲﾝﾊﾞｰﾀｰ盤	DDC			○	○	○	○									
AHU-K4-1	還気ﾌｧﾝ	RCP-6-4	空調機ｲﾝﾊﾞｰﾀｰ盤	DDC			○	○	○	○									
AHU-K4-1	給気ﾌｧﾝINV表示	RCP-6-4	空調機ｲﾝﾊﾞｰﾀｰ盤	DDC										○					
AHU-K4-1	還気ﾌｧﾝINV表示	RCP-6-4	空調機ｲﾝﾊﾞｰﾀｰ盤	DDC										○					
AHU-K4-1	外気側ﾌｨﾙﾀｰ目詰り警報	RCP-6-4		DDC															
AHU-K4-1	全熱交換器	RCP-6-4	空調機ｲﾝﾊﾞｰﾀｰ盤	DDC			○	○	○	○									
AHU-K4-1	顕熱交換器	RCP-6-4	空調機ｲﾝﾊﾞｰﾀｰ盤	DDC			○	○	○	○									
AHU-K4-1	加湿禁止指令	RCP-6-4		DDC		○													
AHU-K4-1	乾燥運転中	RCP-6-4		DDC				○											
AHU-K4-1	冷暖切換指令	RCP-6-4		DDC		○													
AHU-K4-1	給気温度手動設定値	RCP-6-4		DDC	○														
AHU-K4-1	室内温度ｶｽｹｰﾄﾞ制御 許可／禁止	RCP-6-4		DDC		○													
AHU-K4-1	外気冷房制御 許可／禁止	RCP-6-4		DDC		○													
AHU-K4-1	外気冷房制御中	RCP-6-4		DDC				○											
AHU-K4-1	4F客席室内温度設定	RCP-6-4		DDC	○														
AHU-K4-1	4F客席室内温度	RCP-6-4		DDC								○							
AHU-K4-1	4F客席室内湿度	RCP-6-4		DDC									○						
AHU-K4-1	4F客席室内湿度設定	RCP-6-4		DDC	○														
AHU-K4-1	給気露点温度	RCP-6-4		DDC										○					
AHU-K4-1	給気露点温度設定	RCP-6-4		DDC	○														
AHU-K4-1	給気露点温度手動設定値	RCP-6-4		DDC		○													
AHU-K4-1	給気露点ｶｽｹｰﾄﾞ制御 許可／禁止	RCP-6-4		DDC		○													
AHU-K4-1	給気温度設定	RCP-6-4		DDC	○														
AHU-K4-1	給気温度	RCP-6-4		DDC								○							
AHU-K4-1	室内ｴﾝﾀﾙﾋﾟｰ	RCP-6-4		DDC										○					
AHU-K4-1	CO2濃度	RCP-6-4		DDC										○					
AHU-K4-1	CO2濃度設定	RCP-6-4		DDC	○														
AHU-K4-1	外気ﾀﾝﾊﾟ開度	RCP-6-4		DDC										○					
AHU-K4-1	排気ﾀﾝﾊﾟ開度	RCP-6-4		DDC										○					
AHU-K4-1	還気ﾀﾝﾊﾟ開度	RCP-6-4		DDC										○					
AHU-K4-1	加湿器出力値	RCP-6-4		DDC										○					
AHU-K4-1	冷温水弁開度	RCP-6-4		DDC										○					
AHU-K4-1	冷温水ｺｲﾙ入口温度	RCP-6-4		DDC								○							
AHU-K4-1	冷温水ｺｲﾙ出口温度	RCP-6-4		DDC								○							
AHU-K4-1	冷温水ｺｲﾙ入口圧力	RCP-6-4		DDC										○					
AHU-K4-1	冷温水ｺｲﾙ出口圧力	RCP-6-4		DDC										○					
AHU-K4-1	冷温水ｺｲﾙ瞬時熱量	RCP-6-4		DDC										○					
AHU-K4-1	冷温水ｺｲﾙ積算熱量	RCP-6-4		DDC											○				
AHU-K4-1	冷温水ｺｲﾙ瞬時流量	RCP-6-4		DDC										○					
AHU-K5-1	給気ﾌｧﾝ	RCP-6-4	空調機ｲﾝﾊﾞｰﾀｰ盤	DDC			○	○	○	○									
AHU-K5-1	還気ﾌｧﾝ	RCP-6-4	空調機ｲﾝﾊﾞｰﾀｰ盤	DDC			○	○	○	○									
AHU-K5-1	給気ﾌｧﾝINV表示	RCP-6-4	空調機ｲﾝﾊﾞｰﾀｰ盤	DDC										○					
AHU-K5-1	還気ﾌｧﾝINV表示	RCP-6-4	空調機ｲﾝﾊﾞｰﾀｰ盤	DDC										○					
AHU-K5-1	外気側ﾌｨﾙﾀｰ目詰り警報	RCP-6-4		DDC							○								
AHU-K5-1	全熱交換器	RCP-6-4	空調機ｲﾝﾊﾞｰﾀｰ盤	DDC			○	○	○	○									
AHU-K5-1	顕熱交換器	RCP-6-4	空調機ｲﾝﾊﾞｰﾀｰ盤	DDC			○	○	○	○									
AHU-K5-1	加湿禁止指令	RCP-6-4		DDC		○													
AHU-K5-1	乾燥運転中	RCP-6-4		DDC				○											
AHU-K5-1	冷暖切換指令	RCP-6-4		DDC		○													
AHU-K5-1	給気温度手動設定値	RCP-6-4		DDC	○														
AHU-K5-1	室内温度ｶｽｹｰﾄﾞ制御 許可／禁止	RCP-6-4		DDC		○													
AHU-K5-1	外気冷房制御 許可／禁止	RCP-6-4		DDC		○													
AHU-K5-1	外気冷房制御中	RCP-6-4		DDC				○											
AHU-K5-1	5F客席室内温度設定	RCP-6-4		DDC	○														
AHU-K5-1	5F客席室内温度	RCP-6-4		DDC								○							
AHU-K5-1	5F客席室内湿度	RCP-6-4		DDC									○						
AHU-K5-1	5F客席室内湿度設定	RCP-6-4		DDC	○														
AHU-K5-1	給気露点温度	RCP-6-4		DDC										○					
AHU-K5-1	給気露点温度設定	RCP-6-4		DDC	○														
AHU-K5-1	給気露点温度手動設定値	RCP-6-4		DDC		○													
AHU-K5-1	給気露点ｶｽｹｰﾄﾞ制御 許可／禁止	RCP-6-4		DDC		○													
AHU-K5-1	給気温度設定	RCP-6-4		DDC	○														
AHU-K5-1	給気温度	RCP-6-4		DDC								○							
AHU-K5-1	室内ｴﾝﾀﾙﾋﾟｰ	RCP-6-4		DDC										○					

記号	名称	リモート盤	動力盤	取合	操作			表示				計測			計量				備考
					設定	切換	発停	状態	CO2警報	トリップ警報	警報	温度	湿度	その他					
AHU-K5-1	CO2濃度	RCP-6-4		DDC										○					
AHU-K5-1	CO2濃度設定	RCP-6-4		DDC	○														
AHU-K5-1	外気ﾀﾝﾊﾟ開度	RCP-6-4		DDC										○					
AHU-K5-1	排気ﾀﾝﾊﾟ開度	RCP-6-4		DDC										○					
AHU-K5-1	還気ﾀﾝﾊﾟ開度	RCP-6-4		DDC										○					
AHU-K5-1	加湿器出力値	RCP-6-4		DDC										○					
AHU-K5-1	冷温水弁開度	RCP-6-4		DDC										○					
AHU-K5-1	冷温水ｺｲﾙ入口温度	RCP-6-4		DDC								○							
AHU-K5-1	冷温水ｺｲﾙ出口温度	RCP-6-4		DDC								○							
AHU-K5-1	冷温水ｺｲﾙ入口圧力	RCP-6-4		DDC										○					
AHU-K5-1	冷温水ｺｲﾙ出口圧力	RCP-6-4		DDC										○					
AHU-K5-1	冷温水ｺｲﾙ瞬時熱量	RCP-6-4		DDC										○					
AHU-K5-1	冷温水ｺｲﾙ積算熱量	RCP-6-4		DDC											○				
AHU-K5-1	冷温水ｺｲﾙ瞬時流量	RCP-6-4		DDC										○					
AHU-K4-2	給気ﾌｧﾝ	RCP-6-3	空調機ｲﾝﾊﾞｰﾀｰ盤	DDC			○	○	○	○									
AHU-K4-2	還気ﾌｧﾝ	RCP-6-3	空調機ｲﾝﾊﾞｰﾀｰ盤	DDC			○	○	○	○									
AHU-K4-2	給気ﾌｧﾝINV表示	RCP-6-3	空調機ｲﾝﾊﾞｰﾀｰ盤	DDC										○					
AHU-K4-2	還気ﾌｧﾝINV表示	RCP-6-3	空調機ｲﾝﾊﾞｰﾀｰ盤	DDC										○					
AHU-K4-2	ﾌｫﾙﾀｰ目詰り警報	RCP-6-3		DDC							○								
FE-K8-3	8Fすのこｽﾍﾟｰｽ排気ﾌｧﾝ	RCP-6-3	PW-8-文化1	DDC			○	○	○	○									
AHU-K4-2	加湿禁止指令	RCP-6-3		DDC		○													
AHU-K4-2	乾燥運転中	RCP-6-3		DDC				○											
AHU-K4-2	冷暖切換指令	RCP-6-3		DDC		○													
AHU-K4-2	給気温度手動設定値	RCP-6-3		DDC	○														
AHU-K4-2	温度ｶｽｹｰﾄﾞ制御許可／禁止	RCP-6-3		DDC		○													
AHU-K4-2	給気露ｶｽｹｰﾄﾞ制御許可／禁止	RCP-6-3		DDC		○													
AHU-K4-2	室内温度	RCP-6-3		DDC								○							
AHU-K4-2	室内温度設定	RCP-6-3		DDC									○						
AHU-K4-2	室内湿度	RCP-6-3		DDC															
AHU-K4-2	室内湿度設定	RCP-6-3		DDC															
AHU-K4-2	給気温度	RCP-6-3		DDC															
AHU-K4-2	給気温度設定	RCP-6-3		DDC															
AHU-K4-2	給気露点温度	RCP-6-3		DDC															
AHU-K4-2	給気露点温度設定	RCP-6-3		DDC															
AHU-K4-2	給気露点温度手動設定値	RCP-6-3		DDC	○														
AHU-K4-2	還気温度	RCP-6-3		DDC	○														
AHU-K4-2	還気温度設定	RCP-6-3		DDC															
AHU-K4-2	還気湿度	RCP-6-3		DDC															
AHU-K4-2	還気湿度設定	RCP-6-3		DDC															
AHU-K4-2	外気ﾀﾝﾊﾟ開度	RCP-6-3		DDC															
AHU-K4-2	排気ﾀﾝﾊﾟ開度	RCP-6-3		DDC															
AHU-K4-2	還気ﾀﾝﾊﾟ開度	RCP-6-3		DDC															
AHU-K4-2	ｺｲﾙﾊﾞｲﾊﾟｽﾀﾝﾊﾟ開度	RCP-6-3		DDC															
AHU-K4-2	加湿器出力値	RCP-6-3		DDC															
AHU-K4-2	冷温水弁開度	RCP-6-3		DDC										○					
AHU-K4-2	冷温水ｺｲﾙ入口温度	RCP-6-3		DDC								○							
AHU-K4-2	冷温水ｺｲﾙ出口温度	RCP-6-3		DDC								○							
AHU-K4-2	冷温水ｺｲﾙ入口圧力	RCP-6-3		DDC										○					
AHU-K4-2	冷温水ｺｲﾙ出口圧力	RCP-6-3		DDC										○					
AHU-K4-2	冷温水ｺｲﾙ瞬時熱量	RCP-6-3		DDC										○					
AHU-K4-2	冷温水ｺｲﾙ積算熱量	RCP-6-3		DDC											○				
AHU-K4-2	冷温水ｺｲﾙ瞬時流量	RCP-6-3		DDC										○					

鹿島・東畑設計共同企業体
鹿島建設株式会社一級建築士事務所
株式会社東畑建築事務所

設備　協力会社
会社名　新菱冷熱工業(株)
横浜支店
担当者

竣工図　2013.02.28
工事監理　設計　施工

戸塚駅西口第１地区第二種市街地再開発事業に伴う
公益施設整備事業新築工事
空調設備（自動制御設備）
中央管理点入出力一覧表（５）

SCALE　N.S　DATE　2011 — 4 — 28

設計責任者　平岡 雅徳
設計担当者　引本 豊仁　藤井 健仁　中川 純　鈴木 紀介　秋谷 広告
DA担当者　小沢 寿吾
CD原価DA担当者　武藤 敏明

一級建築士 241713
八木 佳

JOB　090536B
DWG　M — 427

本図面は建物の維持管理のための参考資料です。建物の現状と図面が完全に一致していることを保証するものではありません。

記号	名称	リモート盤	動力盤	取合	操作			表示				計測			計量				備考
					設定	切換	発停	状態	COS 故障	トリップ 故障	警報	温度	湿度	その他					
	B3F 運転手控室運転／停止指令							○	○	○									
	B3F 運転手控室運転／停止ﾓﾆﾀ								○										
	B3F 運転手控室空調機故障											○							
	B3F 運転手控室運転ﾓｰﾄﾞ設定						○		○	○									
	B3F 運転手控室運転ﾓｰﾄﾞﾓﾆﾀ								○		○								
	B3F 運転手控室風量指令						○		○	○									
	B3F 運転手控室風量ﾓﾆﾀ								○		○								
	B3F 運転手控室室温ﾓﾆﾀ												○						
	B3F 運転手控室設定温度指令					○													
	B3F 運転手控室ﾌｨﾙﾀｻｲﾝﾓﾆﾀ											○							
	B3F 運転手控室ﾌｨﾙﾀｻｲﾝﾘｾｯﾄ指令											○							
	B3F 運転手控室ﾘﾓｺﾝ許可／禁止（運転／停止）							○	○	○									
	B3F 運転手控室ﾘﾓｺﾝ許可／禁止（運転ﾓｰﾄﾞ）							○	○	○									
	B3F 運転手控室ﾘﾓｺﾝ許可／禁止（設定温度）							○	○	○									
	B3F EV ﾎｰﾙ運転／停止指令							○	○	○									
	B3F EV ﾎｰﾙ運転／停止ﾓﾆﾀ								○										
	B3F EV ﾎｰﾙ空調機故障											○							
	B3F EV ﾎｰﾙ運転ﾓｰﾄﾞ設定					○		○	○										
	B3F EV ﾎｰﾙ運転ﾓｰﾄﾞﾓﾆﾀ							○		○									
	B3F EV ﾎｰﾙ風量指令					○		○	○										
	B3F EV ﾎｰﾙ風量ﾓﾆﾀ							○		○									
	B3F EV ﾎｰﾙ室温ﾓﾆﾀ												○						
	B3F EV ﾎｰﾙ設定温度指令				○														
	B3F EV ﾎｰﾙﾌｨﾙﾀｻｲﾝﾓﾆﾀ											○							
	B3F EV ﾎｰﾙﾌｨﾙﾀｻｲﾝﾘｾｯﾄ指令											○							
	B3F EV ﾎｰﾙﾘﾓｺﾝ許可／禁止（運転／停止）						○	○	○										
	B3F EV ﾎｰﾙﾘﾓｺﾝ許可／禁止（運転ﾓｰﾄﾞ）						○	○	○										
	B3F EV ﾎｰﾙﾘﾓｺﾝ許可／禁止（設定温度）						○	○	○										
	B3F EV ﾎｰﾙ省ｴﾈ設定指令						○	○	○										
	B3F EV ﾎｰﾙ省ｴﾈ設定ﾓﾆﾀ							○											
	B2F EV ﾎｰﾙ運転／停止指令						○	○	○										
	B2F EV ﾎｰﾙ運転／停止ﾓﾆﾀ							○											
	B2F EV ﾎｰﾙ空調機故障											○							
	B2F EV ﾎｰﾙ運転ﾓｰﾄﾞ設定					○		○	○										
	B2F EV ﾎｰﾙ運転ﾓｰﾄﾞﾓﾆﾀ							○		○									
	B2F EV ﾎｰﾙ風量指令					○		○	○										
	B2F EV ﾎｰﾙ風量ﾓﾆﾀ							○		○									
	B2F EV ﾎｰﾙ室温ﾓﾆﾀ												○						
	B2F EV ﾎｰﾙ設定温度指令				○														
	B2F EV ﾎｰﾙﾌｨﾙﾀｻｲﾝﾓﾆﾀ											○							
	B2F EV ﾎｰﾙﾌｨﾙﾀｻｲﾝﾘｾｯﾄ指令											○							
	B2F EV ﾎｰﾙﾘﾓｺﾝ許可／禁止（運転／停止）						○	○	○										
	B2F EV ﾎｰﾙﾘﾓｺﾝ許可／禁止（運転ﾓｰﾄﾞ）							○	○	○									
	B2F EV ﾎｰﾙﾘﾓｺﾝ許可／禁止（設定温度）							○	○	○									
	B2F EV ﾎｰﾙ省ｴﾈ設定指令							○	○	○									
	B2F EV ﾎｰﾙ省ｴﾈ設定ﾓﾆﾀ								○										
	B1F EV ﾎｰﾙ運転／停止指令							○	○	○									
	B1F EV ﾎｰﾙ運転／停止ﾓﾆﾀ								○										
	B1F EV ﾎｰﾙ空調機故障											○							
	B1F EV ﾎｰﾙ運転ﾓｰﾄﾞ設定						○		○	○									
	B1F EV ﾎｰﾙ運転ﾓｰﾄﾞﾓﾆﾀ								○		○								
	B1F EV ﾎｰﾙ風量指令						○		○	○									
	B1F EV ﾎｰﾙ風量ﾓﾆﾀ								○		○								
	B1F EV ﾎｰﾙ室温ﾓﾆﾀ												○						
	B1F EV ﾎｰﾙ設定温度指令					○													
	B1F EV ﾎｰﾙﾌｨﾙﾀｻｲﾝﾓﾆﾀ											○							
	B1F EV ﾎｰﾙﾌｨﾙﾀｻｲﾝﾘｾｯﾄ指令											○							
	B1F EV ﾎｰﾙﾘﾓｺﾝ許可／禁止（運転／停止）							○	○	○									
	B1F EV ﾎｰﾙﾘﾓｺﾝ許可／禁止（運転ﾓｰﾄﾞ）							○	○	○									
	B1F EV ﾎｰﾙﾘﾓｺﾝ許可／禁止（設定温度）							○	○	○									
	B1F EV ﾎｰﾙ省ｴﾈ設定指令							○	○	○									
	B1F EV ﾎｰﾙ省ｴﾈ設定ﾓﾆﾀ								○										
	1F EV ﾎｰﾙ運転／停止指令							○	○	○									
	1F EV ﾎｰﾙ運転／停止ﾓﾆﾀ								○										
	1F EV ﾎｰﾙ空調機故障											○							
	1F EV ﾎｰﾙ運転ﾓｰﾄﾞ設定						○		○	○									
	1F EV ﾎｰﾙ運転ﾓｰﾄﾞﾓﾆﾀ								○		○								
	1F EV ﾎｰﾙ風量指令						○		○	○									
	1F EV ﾎｰﾙ風量ﾓﾆﾀ								○		○								
	1F EV ﾎｰﾙ室温ﾓﾆﾀ												○						
	1F EV ﾎｰﾙ設定温度指令					○													

記号	名称	リモート盤	動力盤	取合	操作			表示				計測			計量				備考
					設定操作	切換操作	発停操作	状態	COS 故障	トリップ 故障	警報	温度	湿度	その他					
	1F EV ﾎｰﾙﾌｨﾙﾀｻｲﾝﾓﾆﾀ										○								
	1F EV ﾎｰﾙﾌｨﾙﾀｻｲﾝﾘｾｯﾄ指令										○								
	1F EV ﾎｰﾙﾘﾓｺﾝ許可／禁止（運転／停止）						○	○	○										
	1F EV ﾎｰﾙﾘﾓｺﾝ許可／禁止（運転ﾓｰﾄﾞ）						○	○	○										
	1F EV ﾎｰﾙﾘﾓｺﾝ許可／禁止（設定温度）						○	○	○										
	1F EV ﾎｰﾙ省ｴﾈ設定指令						○	○	○										
	1F EV ﾎｰﾙ省ｴﾈ設定ﾓﾆﾀ						○												
	B1F 第2自転車駐車場管理室運転／停止指令						○	○	○										
	B1F 第2自転車駐車場管理室運転／停止ﾓﾆﾀ						○												
	B1F 第2自転車駐車場管理室空調機故障										○								
	B1F 第2自転車駐車場管理室運転ﾓｰﾄﾞ設定					○		○	○										
	B1F 第2自転車駐車場管理室運転ﾓｰﾄﾞﾓﾆﾀ							○		○									
	B1F 第2自転車駐車場管理室風量指令					○		○	○										
	B1F 第2自転車駐車場管理室風量ﾓﾆﾀ							○		○									
	B1F 第2自転車駐車場管理室室温ﾓﾆﾀ												○						
	B1F 第2自転車駐車場管理室設定温度指令				○														
	B1F 第2自転車駐車場管理室ﾌｨﾙﾀｻｲﾝﾓﾆﾀ										○								
	B1F 第2自転車駐車場管理室ﾌｨﾙﾀｻｲﾝ										○								
	B1F 第2自転車駐車場管理室ﾘﾓｺﾝ許可／禁止（運転／停止）						○	○	○										
	B1F 第2自転車駐車場管理室ﾘﾓｺﾝ許可／禁止（運転ﾓｰﾄﾞ）						○	○	○										
	B1F 第2自転車駐車場管理室ﾘﾓｺﾝ許可／禁止（設定温度）						○	○	○										

鹿島・東畑設計共同企業体	設備　協力会社 会社名　新菱冷熱工業(株) 横浜支店 担当者	竣工図　2013.02.28 工事管理　設計　施工	戸塚駅西口第1地区第二種市街地再開発事業に伴う 公益施設整備事業新築工事 空調設備（自動制御設備） 中央管理点入出力一覧表（6）
鹿島建設株式会社一級建築士事務所 株式会社東畑建築事務所			SCALE　N.S　DATE　2011 — 4 — 28 設計責任者　平岡 雅徳　設計担当者　弘志 晋二 / 伸介 雄二 / 鈴木 紘介 / 中川 静谷 純 広告　DA担当者　小沢 寿吾　CD即席DA担当者　武藤 敏明

一級建築士 241713　八木 佳

JOB 090536B

DWG M — 428

本図面は建物の維持管理のための参考資料です。建物の現状と図面が完全に一致していることを保証するものではありません。

記号	名称	リモート盤	動力盤	取合	操作			表示					計測			計量				備考
					設定操作	切換操作	発停操作	状態	COS故障	トリップ故障	警報	温度	湿度	その他						
	B1F第2自転車駐車場管理室風向指令					○														
	B1F第2自転車駐車場管理室風向ﾓﾆﾀ							○												
	B1F SPAC室運転／停止指令						○	○	○											
	B1F SPAC室運転／停止ﾓﾆﾀ							○												
	B1F SPAC室空調機故障										○									
	B1F SPAC室運転ﾓｰﾄﾞ設定					○			○	○										
	B1F SPAC室運転ﾓｰﾄﾞﾓﾆﾀ							○		○										
	B1F SPAC室風量指令					○			○	○										
	B1F SPAC室風量ﾓﾆﾀ							○		○										
	B1F SPAC室室温ﾓﾆﾀ											○								
	B1F SPAC室設定温度指令				○															
	B1F SPAC室ﾌｨﾙﾀｻｲﾝﾓﾆﾀ										○									
	B1F SPAC室ﾌｨﾙﾀｻｲﾝﾘｾｯﾄ指令										○									
	B1F SPAC室ﾘﾓｺﾝ許可／禁止(運転／停止)						○	○	○											
	B1F SPAC室ﾘﾓｺﾝ許可／禁止(運転ﾓｰﾄﾞ)						○	○	○											
	B1F SPAC室ﾘﾓｺﾝ許可／禁止(設定温度)						○	○	○											
	B1F SPAC室風向指令					○														
	B1F SPAC室風向ﾓﾆﾀ							○												
	B1F MDF室運転／停止指令						○	○	○											
	B1F MDF室運転／停止ﾓﾆﾀ							○												
	B1F MDF室空調機故障										○									
	B1F MDF室運転ﾓｰﾄﾞ設定					○			○	○										
	B1F MDF室運転ﾓｰﾄﾞﾓﾆﾀ							○		○										
	B1F MDF室風量指令					○			○	○										
	B1F MDF室風量ﾓﾆﾀ							○		○										
	B1F MDF室室温ﾓﾆﾀ											○								
	B1F MDF室設定温度指令				○															
	B1F MDF室ﾌｨﾙﾀｻｲﾝﾓﾆﾀ										○									
	B1F MDF室ﾌｨﾙﾀｻｲﾝﾘｾｯﾄ指令										○									
	B1F MDF室ﾘﾓｺﾝ許可／禁止(運転／停止)						○	○	○											
	B1F MDF室ﾘﾓｺﾝ許可／禁止(運転ﾓｰﾄﾞ)						○	○	○											
	B1F MDF室ﾘﾓｺﾝ許可／禁止(設定温度)						○	○	○											
	B1F MDF室風向指令					○														
	B1F MDF室風向ﾓﾆﾀ							○												
	1F中央監視室運転／停止指令						○	○	○											
	1F中央監視室運転／停止ﾓﾆﾀ							○												
	1F中央監視室空調機故障										○									
	1F中央監視室運転ﾓｰﾄﾞ設定					○			○	○										
	1F中央監視室運転ﾓｰﾄﾞﾓﾆﾀ							○		○										
	1F中央監視室風量指令					○			○	○										
	1F中央監視室風量ﾓﾆﾀ							○		○										
	1F中央監視室室温ﾓﾆﾀ											○								
	1F中央監視室設定温度指令				○															
	1F中央監視室ﾌｨﾙﾀｻｲﾝﾓﾆﾀ										○									
	1F中央監視室ﾌｨﾙﾀｻｲﾝﾘｾｯﾄ指令										○									
	1F中央監視室ﾘﾓｺﾝ許可／禁止(運転／停止)						○	○	○											
	1F中央監視室ﾘﾓｺﾝ許可／禁止(運転ﾓｰﾄﾞ)						○	○	○											
	1F中央監視室ﾘﾓｺﾝ許可／禁止(設定温度)						○	○	○											
	1F SPC全体管理員室運転／停止指令						○	○	○											
	1F SPC全体管理員室運転／停止ﾓﾆﾀ							○												
	1F SPC全体管理員室空調機故障										○									
	1F SPC全体管理員室運転ﾓｰﾄﾞ設定					○			○	○										
	1F SPC全体管理員室運転ﾓｰﾄﾞﾓﾆﾀ							○		○										
	1F SPC全体管理員室風量指令					○			○	○										
	1F SPC全体管理員室風量ﾓﾆﾀ							○		○										
	1F SPC全体管理員室室温ﾓﾆﾀ											○								
	1F SPC全体管理員室設定温度指令				○															
	1F SPC全体管理員室ﾌｨﾙﾀｻｲﾝﾓﾆﾀ										○									
	1F SPC全体管理員室ﾌｨﾙﾀｻｲﾝﾘｾｯﾄ										○									
	1F SPC全体管理員室ﾘﾓｺﾝ許可／禁止(運転／停止)						○	○	○											
	1F SPC全体管理員室ﾘﾓｺﾝ許可／禁止(運転ﾓｰﾄﾞ)						○	○	○											
	1F SPC全体管理員室ﾘﾓｺﾝ許可／禁止(設定温度)						○	○	○											
	1F SPC全体管理員室風向指令				○															
	1F SPC全体管理員室風向ﾓﾆﾀ							○												
	1F宿直室運転／停止指令						○	○	○											
	1F宿直室運転／停止ﾓﾆﾀ							○												
	1F宿直室空調機故障										○									
	1F宿直室運転ﾓｰﾄﾞ設定					○			○	○										
	1F宿直室運転ﾓｰﾄﾞﾓﾆﾀ							○		○										
	1F宿直室風量指令					○			○	○										
	1F宿直室風量ﾓﾆﾀ							○		○										
	1F宿直室室温ﾓﾆﾀ											○								
	1F宿直室設定温度指令				○															
	1F宿直室ﾌｨﾙﾀｻｲﾝﾓﾆﾀ										○									
	1F宿直室ﾌｨﾙﾀｻｲﾝﾘｾｯﾄ指令										○									

記号	名称	リモート盤	動力盤	取合	操作			表示					計測			計量				備考
					設定操作	切換操作	発停操作	状態	COS故障	トリップ故障	警報	温度	湿度	その他						
	1F宿直室ﾘﾓｺﾝ許可／禁止(運転／停止)						○	○	○											
	1F宿直室ﾘﾓｺﾝ許可／禁止(運転ﾓｰﾄﾞ)						○	○	○											
	1F宿直室ﾘﾓｺﾝ許可／禁止(設定温度)						○	○	○											
	1F宿直室風向指令					○														
	1F宿直室風向ﾓﾆﾀ							○												
	1F業務員室運転／停止指令						○	○	○											
	1F業務員室運転／停止ﾓﾆﾀ							○												
	1F業務員室空調機故障										○									
	1F業務員室運転ﾓｰﾄﾞ設定					○			○	○										
	1F業務員室運転ﾓｰﾄﾞﾓﾆﾀ									○		○								
	1F業務員室風量指令					○			○	○										
	1F業務員室風量ﾓﾆﾀ									○		○								
	1F業務員室室温ﾓﾆﾀ												○							
	1F業務員室設定温度指令				○															
	1F業務員室ﾌｨﾙﾀｻｲﾝﾓﾆﾀ											○								
	1F業務員室ﾌｨﾙﾀｻｲﾝﾘｾｯﾄ指令											○								
	1F業務員室ﾘﾓｺﾝ許可／禁止(運転／停止)						○	○	○											
	1F業務員室ﾘﾓｺﾝ許可／禁止(運転ﾓｰﾄﾞ)						○	○	○											
	1F業務員室ﾘﾓｺﾝ許可／禁止(設定温度)						○	○	○											
	1F業務員室風向指令					○														
	1F業務員室風向ﾓﾆﾀ							○												
	2Fｻｰﾊﾞｰ室1運転／停止指令						○	○	○											
	2Fｻｰﾊﾞｰ室1運転／停止ﾓﾆﾀ							○												
	2Fｻｰﾊﾞｰ室1空調機故障										○									
	2Fｻｰﾊﾞｰ室1運転ﾓｰﾄﾞ設定					○			○	○										
	2Fｻｰﾊﾞｰ室1運転ﾓｰﾄﾞﾓﾆﾀ							○		○										
	2Fｻｰﾊﾞｰ室1風量指令					○			○	○										
	2Fｻｰﾊﾞｰ室1風量ﾓﾆﾀ							○		○										
	2Fｻｰﾊﾞｰ室1室温ﾓﾆﾀ											○								
	2Fｻｰﾊﾞｰ室1設定温度指令				○															
	2Fｻｰﾊﾞｰ室1ﾌｨﾙﾀｻｲﾝﾓﾆﾀ										○									
	2Fｻｰﾊﾞｰ室1ﾌｨﾙﾀｻｲﾝﾘｾｯﾄ指令										○									
	2Fｻｰﾊﾞｰ室1ﾘﾓｺﾝ許可／禁止(運転／停止)						○	○	○											
	2Fｻｰﾊﾞｰ室1ﾘﾓｺﾝ許可／禁止(運転ﾓｰﾄﾞ)						○	○	○											
	2Fｻｰﾊﾞｰ室1ﾘﾓｺﾝ許可／禁止(設定温度)						○	○	○											
	2Fｻｰﾊﾞｰ室1風向指令					○			○	○										
	2Fｻｰﾊﾞｰ室1風向ﾓﾆﾀ							○		○										
	2Fｻｰﾊﾞｰ室2運転／停止指令					○			○	○										
	2Fｻｰﾊﾞｰ室2運転／停止ﾓﾆﾀ							○		○										
	2Fｻｰﾊﾞｰ室2空調機故障										○									
	2Fｻｰﾊﾞｰ室2運転ﾓｰﾄﾞ設定					○			○	○										
	2Fｻｰﾊﾞｰ室2運転ﾓｰﾄﾞﾓﾆﾀ							○		○										
	2Fｻｰﾊﾞｰ室2風量指令					○			○	○										
	2Fｻｰﾊﾞｰ室2風量ﾓﾆﾀ							○		○										
	2Fｻｰﾊﾞｰ室2室温ﾓﾆﾀ											○								
	2Fｻｰﾊﾞｰ室2設定温度指令				○															
	2Fｻｰﾊﾞｰ室2ﾌｨﾙﾀｻｲﾝﾓﾆﾀ										○									
	2Fｻｰﾊﾞｰ室2ﾌｨﾙﾀｻｲﾝﾘｾｯﾄ指令										○									
	2Fｻｰﾊﾞｰ室2ﾘﾓｺﾝ許可／禁止(運転／停止)						○	○	○											
	2Fｻｰﾊﾞｰ室2ﾘﾓｺﾝ許可／禁止(運転ﾓｰﾄﾞ)						○	○	○											
	2Fｻｰﾊﾞｰ室2ﾘﾓｺﾝ許可／禁止(設定温度)						○	○	○											
	2Fｻｰﾊﾞｰ室2風向指令					○														
	2Fｻｰﾊﾞｰ室2風向ﾓﾆﾀ							○												
	4F親子室運転／停止指令						○	○	○											
	4F親子室運転／停止ﾓﾆﾀ							○												
	4F親子室空調機故障										○									
	4F親子室運転ﾓｰﾄﾞ設定					○			○	○										
	4F親子室運転ﾓｰﾄﾞﾓﾆﾀ							○		○										
	4F親子室風量指令					○			○	○										
	4F親子室風量ﾓﾆﾀ							○		○										
	4F親子室室温ﾓﾆﾀ											○								
	4F親子室設定温度指令				○															
	4F親子室ﾌｨﾙﾀｻｲﾝﾓﾆﾀ										○									
	4F親子室ﾌｨﾙﾀｻｲﾝﾘｾｯﾄ指令										○									
	4F親子室ﾘﾓｺﾝ許可／禁止(運転／停止)						○	○	○											
	4F親子室ﾘﾓｺﾝ許可／禁止(運転ﾓｰﾄﾞ)						○	○	○											
	4F親子室ﾘﾓｺﾝ許可／禁止(設定温度)						○	○	○											
	4F親子室風向指令					○														
	4F親子室風向ﾓﾆﾀ							○												
	4Fピアノ庫運転／停止指令						○	○	○											
	4Fピアノ庫運転／停止ﾓﾆﾀ							○												
	4Fピアノ庫空調機故障										○									
	4Fピアノ庫運転ﾓｰﾄﾞ設定					○			○	○										
	4Fピアノ庫運転ﾓｰﾄﾞﾓﾆﾀ							○		○										
	4Fピアノ庫風量指令					○			○	○										

鹿島・東畑設計共同企業体

鹿島建設株式会社一級建築士事務所
株式会社東畑建築事務所

設備　協力会社
会社名　新菱冷熱工業(株)
横浜支店
担当者

竣工図　2013.02.28
工事監理　設計　施工

戸塚駅西口第1地区第二種市街地再開発事業に伴う
公益施設整備事業新築工事
空調設備（自動制御設備）
中央管理点入出力一覧表（７）

SCALE　N.S　DATE　2011 — 4 — 28

設計責任者	設計担当者				DA担当者	CO担当者/DA担当者
平岡　雅徳	弘志	豊仁	中川	純	小沢　寿吾	武藤　敏明
	伸行	誠仁	紗衣	広告		
	鈴木	健介				

一級建築士　241713
八木 佳

JOB　090536B
DWG　M — 429

本図面は建物の維持管理のための参考資料です。建物の現状と図面が完全に一致していることを保証するものではありません。

記号	名称	リモート盤	動力盤	取合	操作			表示				計測			計量				備考
					設定操作	切換操作	発停操作	状態	COB故障	トリップ故障	警報	温度	湿度	その他					
	4Fピアノ扉風量ﾓﾆﾀ							○		○									
	4Fピアノ扉室温ﾓﾆﾀ										○								
	4Fピアノ扉設定温度指令				○														
	4Fピアノ扉ﾌｨﾙﾀｻｲﾝﾓﾆﾀ										○								
	4Fピアノ扉ﾌｨﾙﾀｻｲﾝﾘｾｯﾄ指令										○								
	4Fピアノ扉ﾘﾓｺﾝ許可／禁止（運転／停止）						○	○	○										
	4Fピアノ扉ﾘﾓｺﾝ許可／禁止（運転ﾓｰﾄﾞ）						○	○	○										
	4Fピアノ扉ﾘﾓｺﾝ許可／禁止（設定温度）						○	○	○										
	4Fピアノ扉風向指令					○													
	4Fピアノ扉風向ﾓﾆﾀ						○												
	7F照明盤・機構盤室運転／停止指令						○	○	○										
	7F照明盤・機構盤室運転／停止ﾓﾆﾀ						○												
	7F照明盤・機構盤室空調機故障										○								
	7F照明盤・機構盤室運転ﾓｰﾄﾞ設定					○		○	○										
	7F照明盤・機構盤室運転ﾓｰﾄﾞﾓﾆﾀ							○		○									
	7F照明盤・機構盤室風量指令					○		○	○										
	7F照明盤・機構盤室風量ﾓﾆﾀ							○		○									
	7F照明盤・機構盤室室温ﾓﾆﾀ											○							
	7F照明盤・機構盤室設定温度指令				○														
	7F照明盤・機構盤室ﾌｨﾙﾀｻｲﾝﾓﾆﾀ										○								
	7F照明盤・機構盤室ﾌｨﾙﾀｻｲﾝﾘｾｯﾄ										○								
	7F照明盤・機構盤室ﾘﾓｺﾝ許可／禁止（運転／停止）						○	○	○										
	7F照明盤・機構盤室ﾘﾓｺﾝ許可／禁止（運転ﾓｰﾄﾞ）						○	○	○										
	7F照明盤・機構盤室ﾘﾓｺﾝ許可／禁止（設定温度）						○	○	○										
	7F照明盤・機構盤室風向指令					○													
	7F照明盤・機構盤室風向ﾓﾆﾀ							○											
	7Fｼｰﾘﾝｸﾞｽﾍﾟｯﾄ室運転／停止指令						○	○	○										
	7Fｼｰﾘﾝｸﾞｽﾍﾟｯﾄ室運転／停止ﾓﾆﾀ							○											
	7Fｼｰﾘﾝｸﾞｽﾍﾟｯﾄ室空調機故障										○								
	7Fｼｰﾘﾝｸﾞｽﾍﾟｯﾄ室運転ﾓｰﾄﾞ設定					○		○	○										
	7Fｼｰﾘﾝｸﾞｽﾍﾟｯﾄ室運転ﾓｰﾄﾞﾓﾆﾀ							○		○									
	7Fｼｰﾘﾝｸﾞｽﾍﾟｯﾄ室室温ﾓﾆﾀ											○							
	7Fｼｰﾘﾝｸﾞｽﾍﾟｯﾄ室設定温度指令				○														
	7Fｼｰﾘﾝｸﾞｽﾍﾟｯﾄ室ﾌｨﾙﾀｻｲﾝﾓﾆﾀ										○								
	7Fｼｰﾘﾝｸﾞｽﾍﾟｯﾄ室ﾌｨﾙﾀｻｲﾝﾘｾｯﾄ指令										○								
	7Fｼｰﾘﾝｸﾞｽﾍﾟｯﾄ室ﾘﾓｺﾝ許可／禁止（運転／停止）						○	○	○										
	7Fｼｰﾘﾝｸﾞｽﾍﾟｯﾄ室ﾘﾓｺﾝ許可／禁止（運転ﾓｰﾄﾞ）						○	○	○										
	7Fｼｰﾘﾝｸﾞｽﾍﾟｯﾄ室ﾘﾓｺﾝ許可／禁止（設定温度）						○	○	○										
	4F母乳室運転／停止指令						○	○	○										
	4F母乳室運転／停止ﾓﾆﾀ							○											
	4F母乳室空調機故障										○								
	4F母乳室運転ﾓｰﾄﾞ設定					○		○	○										
	4F母乳室運転ﾓｰﾄﾞﾓﾆﾀ							○		○									
	4F母乳室風量指令					○		○	○										
	4F母乳室風量ﾓﾆﾀ							○		○									
	4F母乳室室温ﾓﾆﾀ											○							
	4F母乳室設定温度指令				○														
	4F母乳室ﾌｨﾙﾀｻｲﾝﾓﾆﾀ										○								
	4F母乳室ﾌｨﾙﾀｻｲﾝﾘｾｯﾄ指令										○								
	4F母乳室ﾘﾓｺﾝ許可／禁止（運転／停止）						○	○	○										
	4F母乳室ﾘﾓｺﾝ許可／禁止（運転ﾓｰﾄﾞ）						○	○	○										
	4F母乳室ﾘﾓｺﾝ許可／禁止（設定温度）						○	○	○										
	4F母乳室風向指令					○													
	4F母乳室風向ﾓﾆﾀ							○											
	4F母乳室省ｴﾈ設定指令						○	○	○										
	4F母乳室省ｴﾈ設定ﾓﾆﾀ							○											
	4Fｵﾌｲｽ・廊下1運転／停止指令						○	○	○										
	4Fｵﾌｲｽ・廊下1運転／停止ﾓﾆﾀ							○											
	4Fｵﾌｲｽ・廊下1空調機故障										○								
	4Fｵﾌｲｽ・廊下1運転ﾓｰﾄﾞ設定					○		○	○										
	4Fｵﾌｲｽ・廊下1運転ﾓｰﾄﾞﾓﾆﾀ							○		○									
	4Fｵﾌｲｽ・廊下1風量指令					○		○	○										
	4Fｵﾌｲｽ・廊下1風量ﾓﾆﾀ							○		○									
	4Fｵﾌｲｽ・廊下1室温ﾓﾆﾀ											○							
	4Fｵﾌｲｽ・廊下1設定温度指令				○														
	4Fｵﾌｲｽ・廊下1ﾌｨﾙﾀｻｲﾝﾓﾆﾀ										○								
	4Fｵﾌｲｽ・廊下1ﾌｨﾙﾀｻｲﾝﾘｾｯﾄ指令										○								
	4Fｵﾌｲｽ・廊下1ﾘﾓｺﾝ許可／禁止（運転／停止）						○	○	○										
	4Fｵﾌｲｽ・廊下1ﾘﾓｺﾝ許可／禁止（運転ﾓｰﾄﾞ）						○	○	○										
	4Fｵﾌｲｽ・廊下1ﾘﾓｺﾝ許可／禁止（設定温度）						○	○	○										
	4Fｵﾌｲｽ・廊下1省ｴﾈ設定指令						○	○	○										
	4Fｵﾌｲｽ・廊下1省ｴﾈ設定ﾓﾆﾀ							○											
	4Fｵﾌｲｽ・廊下2運転／停止指令						○	○	○										
	4Fｵﾌｲｽ・廊下2運転／停止ﾓﾆﾀ							○											
	4Fｵﾌｲｽ・廊下2空調機故障										○								

記号	名称	リモート盤	動力盤	取合	操作			表示				計測			計量				備考
					設定操作	切換操作	発停操作	状態	COB故障	トリップ故障	警報	温度	湿度	その他					
	4Fｵﾌｲｽ・廊下2運転ﾓｰﾄﾞ設定					○		○	○										
	4Fｵﾌｲｽ・廊下2運転ﾓｰﾄﾞﾓﾆﾀ							○		○									
	4Fｵﾌｲｽ・廊下2風量指令					○		○	○										
	4Fｵﾌｲｽ・廊下2風量ﾓﾆﾀ							○		○									
	4Fｵﾌｲｽ・廊下2室温ﾓﾆﾀ											○							
	4Fｵﾌｲｽ・廊下2設定温度指令				○														
	4Fｵﾌｲｽ・廊下2ﾌｨﾙﾀｻｲﾝﾓﾆﾀ										○								
	4Fｵﾌｲｽ・廊下2ﾌｨﾙﾀｻｲﾝﾘｾｯﾄ指令										○								
	4Fｵﾌｲｽ・廊下2ﾘﾓｺﾝ許可／禁止（運転／停止）						○	○	○										
	4Fｵﾌｲｽ・廊下2ﾘﾓｺﾝ許可／禁止（運転ﾓｰﾄﾞ）						○	○	○										
	4Fｵﾌｲｽ・廊下2ﾘﾓｺﾝ許可／禁止（設定温度）						○	○	○										
	4Fｵﾌｲｽ・廊下2省ｴﾈ設定指令						○	○	○										
	4Fｵﾌｲｽ・廊下2省ｴﾈ設定ﾓﾆﾀ							○											
	4Fｵﾌｲｽ・廊下3運転／停止指令						○	○	○										
	4Fｵﾌｲｽ・廊下3運転／停止ﾓﾆﾀ							○											
	4Fｵﾌｲｽ・廊下3空調機故障										○								
	4Fｵﾌｲｽ・廊下3運転ﾓｰﾄﾞ設定					○		○	○										
	4Fｵﾌｲｽ・廊下3運転ﾓｰﾄﾞﾓﾆﾀ							○		○									
	4Fｵﾌｲｽ・廊下3風量指令					○		○	○										
	4Fｵﾌｲｽ・廊下3風量ﾓﾆﾀ							○		○									
	4Fｵﾌｲｽ・廊下3室温ﾓﾆﾀ											○							
	4Fｵﾌｲｽ・廊下3設定温度指令				○														
	4Fｵﾌｲｽ・廊下3ﾌｨﾙﾀｻｲﾝﾓﾆﾀ										○								
	4Fｵﾌｲｽ・廊下3ﾌｨﾙﾀｻｲﾝﾘｾｯﾄ指令										○								
	4Fｵﾌｲｽ・廊下3ﾘﾓｺﾝ許可／禁止（運転／停止）						○	○	○										
	4Fｵﾌｲｽ・廊下3ﾘﾓｺﾝ許可／禁止（運転ﾓｰﾄﾞ）						○	○	○										
	4Fｵﾌｲｽ・廊下3ﾘﾓｺﾝ許可／禁止（設定温度）						○	○	○										
	4Fｵﾌｲｽ・廊下3省ｴﾈ設定指令						○	○	○										
	4Fｵﾌｲｽ・廊下3省ｴﾈ設定ﾓﾆﾀ							○											
	4Fｵﾌｲｽ・廊下4運転／停止指令						○	○	○										
	4Fｵﾌｲｽ・廊下4運転／停止ﾓﾆﾀ							○											
	4Fｵﾌｲｽ・廊下4空調機故障										○								
	4Fｵﾌｲｽ・廊下4運転ﾓｰﾄﾞ設定					○		○	○										
	4Fｵﾌｲｽ・廊下4運転ﾓｰﾄﾞﾓﾆﾀ							○		○									
	4Fｵﾌｲｽ・廊下4風量指令					○		○	○										
	4Fｵﾌｲｽ・廊下4風量ﾓﾆﾀ							○		○									
	4Fｵﾌｲｽ・廊下4室温ﾓﾆﾀ											○							
	4Fｵﾌｲｽ・廊下4設定温度指令				○														
	4Fｵﾌｲｽ・廊下4ﾌｨﾙﾀｻｲﾝﾓﾆﾀ										○								
	4Fｵﾌｲｽ・廊下4ﾌｨﾙﾀｻｲﾝﾘｾｯﾄ指令										○								
	4Fｵﾌｲｽ・廊下4ﾘﾓｺﾝ許可／禁止（運転／停止）						○	○	○										
	4Fｵﾌｲｽ・廊下4ﾘﾓｺﾝ許可／禁止（運転ﾓｰﾄﾞ）						○	○	○										
	4Fｵﾌｲｽ・廊下4ﾘﾓｺﾝ許可／禁止（設定温度）						○	○	○										
	4Fｵﾌｲｽ・廊下4省ｴﾈ設定指令						○	○	○										
	4Fｵﾌｲｽ・廊下4省ｴﾈ設定ﾓﾆﾀ							○											
	4Fｵﾌｲｽ・廊下5運転／停止指令						○	○	○										
	4Fｵﾌｲｽ・廊下5運転／停止ﾓﾆﾀ							○											
	4Fｵﾌｲｽ・廊下5空調機故障										○								
	4Fｵﾌｲｽ・廊下5運転ﾓｰﾄﾞ設定					○		○	○										
	4Fｵﾌｲｽ・廊下5運転ﾓｰﾄﾞﾓﾆﾀ							○		○									
	4Fｵﾌｲｽ・廊下5風量指令					○		○	○										
	4Fｵﾌｲｽ・廊下5風量ﾓﾆﾀ							○		○									
	4Fｵﾌｲｽ・廊下5室温ﾓﾆﾀ											○							
	4Fｵﾌｲｽ・廊下5設定温度指令				○														
	4Fｵﾌｲｽ・廊下5ﾌｨﾙﾀｻｲﾝﾓﾆﾀ										○								
	4Fｵﾌｲｽ・廊下5ﾌｨﾙﾀｻｲﾝﾘｾｯﾄ指令										○								
	4Fｵﾌｲｽ・廊下5ﾘﾓｺﾝ許可／禁止（運転／停止）						○	○	○										
	4Fｵﾌｲｽ・廊下5ﾘﾓｺﾝ許可／禁止（運転ﾓｰﾄﾞ）						○	○	○										
	4Fｵﾌｲｽ・廊下5ﾘﾓｺﾝ許可／禁止（設定温度）						○	○	○										
	4Fｵﾌｲｽ・廊下5省ｴﾈ設定指令						○	○	○										
	4Fｵﾌｲｽ・廊下5省ｴﾈ設定ﾓﾆﾀ							○											
	4F荷捌き運転／停止指令						○	○	○										
	4F荷捌き運転／停止ﾓﾆﾀ							○											
	4F荷捌き空調機故障										○								
	4F荷捌き運転ﾓｰﾄﾞ設定					○		○	○										
	4F荷捌き運転ﾓｰﾄﾞﾓﾆﾀ							○		○									
	4F荷捌き風量指令					○		○	○										
	4F荷捌き風量ﾓﾆﾀ							○		○									
	4F荷捌き室温ﾓﾆﾀ											○							
	4F荷捌き設定温度指令				○														
	4F荷捌きﾌｨﾙﾀｻｲﾝﾓﾆﾀ										○								
	4F荷捌きﾌｨﾙﾀｻｲﾝﾘｾｯﾄ指令										○								
	4F荷捌きﾘﾓｺﾝ許可／禁止（運転／停止）						○	○	○										
	4F荷捌きﾘﾓｺﾝ許可／禁止（運転ﾓｰﾄﾞ）						○	○	○										
	4F荷捌きﾘﾓｺﾝ許可／禁止（設定温度）						○	○	○										

鹿島・東畑設計共同企業体

鹿島建設株式会社一級建築士事務所
株式会社東畑建築事務所

設備　協力会社
会社名　新菱冷熱工業(株)
横浜支店
担当者

竣工図　2013.02.28
工事監理　設計　施工

戸塚駅西口第1地区第二種市街地再開発事業に伴う
公益施設整備事業新築工事
空調設備（自動制御設備）
中央管理点入出力一覧表（８）

SCALE　N.S　DATE　2011 — 4 — 28

設計責任者	設計担当者	DA担当者	CO原価DA担当者
平岡　雅徳	弘志　豊仁　中川　雄介　鈴木　広告	小沢　寿吾　武藤　敏明	

一級建築士　241713
八木 佳

JOB　090536B
DWG　M — 430

本図面は建物の維持管理のための参考資料です。建物の現状と図面が完全に一致していることを保証するものではありません。

記号	名称	リモート盤	動力盤	取合	操作			表示				計測			計量				備考
					設定	切換	発停	状態	COS 故障	トリップ 故障	警報	温度	湿度	その他					
	4F荷搬き省ｴﾈ設定指令						○	○	○										
	4F荷搬き省ｴﾈ設定ﾓﾆﾀ							○											
	4Fﾌﾛｰﾗ運転／停止指令						○	○	○										
	4Fﾌﾛｰﾗ運転／停止ﾓﾆﾀ							○											
	4Fﾌﾛｰﾗ空調機故障										○								
	4Fﾌﾛｰﾗ運転ﾓｰﾄﾞ設定					○		○	○										
	4Fﾌﾛｰﾗ運転ﾓｰﾄﾞﾓﾆﾀ							○		○									
	4Fﾌﾛｰﾗ風量指令					○		○	○										
	4Fﾌﾛｰﾗ風量ﾓﾆﾀ							○		○									
	4Fﾌﾛｰﾗ室温ﾓﾆﾀ											○							
	4Fﾌﾛｰﾗ設定温度指令				○														
	4Fﾌﾛｰﾗﾌｨﾙﾀｻｲﾝﾓﾆﾀ										○								
	4Fﾌﾛｰﾗﾌｨﾙﾀｻｲﾝﾘｾｯﾄ指令										○								
	4Fﾌﾛｰﾗﾘﾓｺﾝ許可／禁止(運転／停止)						○	○	○										
	4Fﾌﾛｰﾗﾘﾓｺﾝ許可／禁止(運転ﾓｰﾄﾞ)						○	○	○										
	4Fﾌﾛｰﾗﾘﾓｺﾝ許可／禁止(設定温度)						○	○	○										
	4Fﾌﾛｰﾗ風向指令					○													
	4Fﾌﾛｰﾗ風向ﾓﾆﾀ							○											
	4Fﾌﾛｰﾗ省ｴﾈ設定指令						○	○	○										
	4Fﾌﾛｰﾗ省ｴﾈ設定ﾓﾆﾀ							○											
	4F主催者控室運転／停止指令						○	○	○										
	4F主催者控室運転／停止ﾓﾆﾀ							○											
	4F主催者控室空調機故障										○								
	4F主催者控室運転ﾓｰﾄﾞ設定					○		○	○										
	4F主催者控室運転ﾓｰﾄﾞﾓﾆﾀ							○		○									
	4F主催者控室風量指令					○		○	○										
	4F主催者控室風量ﾓﾆﾀ							○		○									
	4F主催者控室室温ﾓﾆﾀ											○							
	4F主催者控室設定温度指令				○														
	4F主催者控室ﾌｨﾙﾀｻｲﾝﾓﾆﾀ										○								
	4F主催者控室ﾌｨﾙﾀｻｲﾝﾘｾｯﾄ指令										○								
	4F主催者控室ﾘﾓｺﾝ許可／禁止(運転／停止)						○	○	○										
	4F主催者控室ﾘﾓｺﾝ許可／禁止(運転ﾓｰﾄﾞ)						○	○	○										
	4F主催者控室ﾘﾓｺﾝ許可／禁止(設定温度)						○	○	○										
	4F主催者控室風向指令					○													
	4F主催者控室風向ﾓﾆﾀ							○											
	4F主催者控室省ｴﾈ設定指令						○	○	○										
	4F主催者控室省ｴﾈ設定ﾓﾆﾀ							○											
	4F楽屋ﾗｳﾝｼﾞ運転／停止指令						○	○	○										
	4F楽屋ﾗｳﾝｼﾞ運転／停止ﾓﾆﾀ							○											
	4F楽屋ﾗｳﾝｼﾞ空調機故障										○								
	4F楽屋ﾗｳﾝｼﾞ運転ﾓｰﾄﾞ設定					○		○	○										
	4F楽屋ﾗｳﾝｼﾞ運転ﾓｰﾄﾞﾓﾆﾀ							○		○									
	4F楽屋ﾗｳﾝｼﾞ風量指令					○		○	○										
	4F楽屋ﾗｳﾝｼﾞ風量ﾓﾆﾀ							○		○									
	4F楽屋ﾗｳﾝｼﾞ室温ﾓﾆﾀ											○							
	4F楽屋ﾗｳﾝｼﾞ設定温度指令				○														
	4F楽屋ﾗｳﾝｼﾞﾌｨﾙﾀｻｲﾝﾓﾆﾀ										○								
	4F楽屋ﾗｳﾝｼﾞﾌｨﾙﾀｻｲﾝﾘｾｯﾄ指令										○								
	4F楽屋ﾗｳﾝｼﾞﾘﾓｺﾝ許可／禁止(運転／停止)						○	○	○										
	4F楽屋ﾗｳﾝｼﾞﾘﾓｺﾝ許可／禁止(運転ﾓｰﾄﾞ)						○	○	○										
	4F楽屋ﾗｳﾝｼﾞﾘﾓｺﾝ許可／禁止(設定温度)						○	○	○										
	4F楽屋ﾗｳﾝｼﾞ省ｴﾈ設定指令						○	○	○										
	4F楽屋ﾗｳﾝｼﾞ省ｴﾈ設定ﾓﾆﾀ							○											
	4F楽屋1運転／停止指令						○	○	○										
	4F楽屋1運転／停止ﾓﾆﾀ							○											
	4F楽屋1空調機故障										○								
	4F楽屋1運転ﾓｰﾄﾞ設定					○		○	○										
	4F楽屋1運転ﾓｰﾄﾞﾓﾆﾀ							○		○									
	4F楽屋1風量指令					○		○	○										
	4F楽屋1風量ﾓﾆﾀ							○		○									
	4F楽屋1室温ﾓﾆﾀ											○							
	4F楽屋1設定温度指令				○														
	4F楽屋1ﾌｨﾙﾀｻｲﾝﾓﾆﾀ										○								
	4F楽屋1ﾌｨﾙﾀｻｲﾝﾘｾｯﾄ指令										○								
	4F楽屋1ﾘﾓｺﾝ許可／禁止(運転／停止)						○	○	○										
	4F楽屋1ﾘﾓｺﾝ許可／禁止(運転ﾓｰﾄﾞ)						○	○	○										
	4F楽屋1ﾘﾓｺﾝ許可／禁止(設定温度)						○	○	○										
	4F楽屋1省ｴﾈ設定指令						○	○	○										
	4F楽屋1省ｴﾈ設定ﾓﾆﾀ							○											
	4F楽屋2運転／停止指令						○	○	○										
	4F楽屋2運転／停止ﾓﾆﾀ							○											
	4F楽屋2空調機故障										○								
	4F楽屋2運転ﾓｰﾄﾞ設定					○		○	○										
	4F楽屋2運転ﾓｰﾄﾞﾓﾆﾀ							○		○									

記号	名称	リモート盤	動力盤	取合	操作			表示				計測			計量				備考
					設定	切換	発停	状態	COS 故障	トリップ 故障	警報	温度	湿度	その他					
	4F楽屋2風量指令					○		○	○										
	4F楽屋2風量ﾓﾆﾀ							○		○									
	4F楽屋2室温ﾓﾆﾀ											○							
	4F楽屋2設定温度指令				○														
	4F楽屋2ﾌｨﾙﾀｻｲﾝﾓﾆﾀ										○								
	4F楽屋2ﾌｨﾙﾀｻｲﾝﾘｾｯﾄ指令										○								
	4F楽屋2ﾘﾓｺﾝ許可／禁止(運転／停止)						○	○	○										
	4F楽屋2ﾘﾓｺﾝ許可／禁止(運転ﾓｰﾄﾞ)						○	○	○										
	4F楽屋2ﾘﾓｺﾝ許可／禁止(設定温度)						○	○	○										
	4F楽屋2省ｴﾈ設定指令						○	○	○										
	4F楽屋2省ｴﾈ設定ﾓﾆﾀ							○											
	4F楽屋3運転／停止指令						○	○	○										
	4F楽屋3運転／停止ﾓﾆﾀ							○											
	4F楽屋3空調機故障											○							
	4F楽屋3運転ﾓｰﾄﾞ設定					○			○	○									
	4F楽屋3運転ﾓｰﾄﾞﾓﾆﾀ							○			○								
	4F楽屋3風量指令					○		○	○										
	4F楽屋3風量ﾓﾆﾀ							○			○								
	4F楽屋3室温ﾓﾆﾀ											○							
	4F楽屋3設定温度指令				○														
	4F楽屋3ﾌｨﾙﾀｻｲﾝﾓﾆﾀ											○							
	4F楽屋3ﾌｨﾙﾀｻｲﾝﾘｾｯﾄ指令											○							
	4F楽屋3ﾘﾓｺﾝ許可／禁止(運転／停止)						○	○	○										
	4F楽屋3ﾘﾓｺﾝ許可／禁止(運転ﾓｰﾄﾞ)						○	○	○										
	4F楽屋3ﾘﾓｺﾝ許可／禁止(設定温度)						○	○	○										
	4F楽屋3省ｴﾈ設定指令						○	○	○										
	4F楽屋3省ｴﾈ設定ﾓﾆﾀ							○											
	4F楽屋4運転／停止指令						○	○	○										
	4F楽屋4運転／停止ﾓﾆﾀ							○											
	4F楽屋4空調機故障											○							
	4F楽屋4運転ﾓｰﾄﾞ設定					○			○	○									
	4F楽屋4運転ﾓｰﾄﾞﾓﾆﾀ							○			○								
	4F楽屋4風量指令					○		○	○										
	4F楽屋4風量ﾓﾆﾀ							○			○								
	4F楽屋4室温ﾓﾆﾀ											○							
	4F楽屋4設定温度指令				○														
	4F楽屋4ﾌｨﾙﾀｻｲﾝﾓﾆﾀ											○							
	4F楽屋4ﾌｨﾙﾀｻｲﾝﾘｾｯﾄ指令											○							
	4F楽屋4ﾘﾓｺﾝ許可／禁止(運転／停止)						○	○	○										
	4F楽屋4ﾘﾓｺﾝ許可／禁止(運転ﾓｰﾄﾞ)						○	○	○										
	4F楽屋4ﾘﾓｺﾝ許可／禁止(設定温度)						○	○	○										
	4F楽屋4省ｴﾈ設定指令						○	○	○										
	4F楽屋4省ｴﾈ設定ﾓﾆﾀ							○											
	5F壇下運転／停止指令						○	○	○										
	5F壇下運転／停止ﾓﾆﾀ							○											
	5F壇下空調機故障											○							
	5F壇下運転ﾓｰﾄﾞ設定					○			○	○									
	5F壇下運転ﾓｰﾄﾞﾓﾆﾀ							○			○								
	5F壇下風量指令					○		○	○										
	5F壇下風量ﾓﾆﾀ							○			○								
	5F壇下室温ﾓﾆﾀ											○							
	5F壇下設定温度指令				○														
	5F壇下ﾌｨﾙﾀｻｲﾝﾓﾆﾀ											○							
	5F壇下ﾌｨﾙﾀｻｲﾝﾘｾｯﾄ指令											○							
	5F壇下ﾘﾓｺﾝ許可／禁止(運転／停止)						○	○	○										
	5F壇下ﾘﾓｺﾝ許可／禁止(運転ﾓｰﾄﾞ)						○	○	○										
	5F壇下ﾘﾓｺﾝ許可／禁止(設定温度)						○	○	○										
	5F壇下風向指令					○													
	5F壇下風向ﾓﾆﾀ							○											
	5F壇下省ｴﾈ設定指令						○	○	○										
	5F壇下省ｴﾈ設定ﾓﾆﾀ							○											
	5Fｵﾌｨｽ運転／停止指令						○	○	○										
	5Fｵﾌｨｽ運転／停止ﾓﾆﾀ							○											
	5Fｵﾌｨｽ空調機故障											○							
	5Fｵﾌｨｽ運転ﾓｰﾄﾞ設定					○			○	○									
	5Fｵﾌｨｽ運転ﾓｰﾄﾞﾓﾆﾀ							○			○								
	5Fｵﾌｨｽ風量指令					○		○	○										
	5Fｵﾌｨｽ風量ﾓﾆﾀ							○			○								
	5Fｵﾌｨｽ室温ﾓﾆﾀ							○											
	5Fｵﾌｨｽ設定温度指令				○														
	5Fｵﾌｨｽﾌｨﾙﾀｻｲﾝﾓﾆﾀ											○							
	5Fｵﾌｨｽﾌｨﾙﾀｻｲﾝﾘｾｯﾄ指令											○							
	5Fｵﾌｨｽﾘﾓｺﾝ許可／禁止(運転／停止)						○	○	○										
	5Fｵﾌｨｽﾘﾓｺﾝ許可／禁止(運転ﾓｰﾄﾞ)						○	○	○										
	5Fｵﾌｨｽﾘﾓｺﾝ許可／禁止(設定温度)						○	○	○										

鹿島・東畑設計共同企業体

鹿島建設株式会社一級建築士事務所
株式会社東畑建築事務所

設備　協力会社
会社名　新菱冷熱工業(株)
横浜支店
担当者

竣工図　2013.02.28
工事監理　設計　施工

戸塚駅西口第１地区第二種市街地再開発事業に伴う
公益施設整備事業新築工事
空調設備（自動制御設備）
中央管理点入出力一覧表（９）

SCALE　N.S　DATE　2011 — 4 — 28

設計責任者	設計担当者			DA担当者	CO故障DA担当者
平岡　雅徳	弘志	豊仁	中川	小沢　寿吾	武藤　敏明
	伸介	雄仁	静谷		
	鈴木	健介	広告		

一級建築士　241713
八木 佳

JOB　090536B
DWG　M — 431

本図面は建物の維持管理のための参考資料です。建物の現状と図面が完全に一致していることを保証するものではありません。

記号	名称	リモート盤	動力盤	取合	操作			表示					計測			計量					備考
					設定	切換	発停	状態	COB故障	トリップ故障	警報	温度	湿度	その他							
	5F ｵﾌｨｽ省ｴﾈ設定指令						○	○	○												
	5F ｵﾌｨｽ省ｴﾈ設定ﾓﾆﾀ							○													
	9F E/V機械室W運転／停止指令						○	○	○												
	9F E/V機械室W運転／停止ﾓﾆﾀ							○													
	9F E/V機械室W空調機故障										○										
	9F E/V機械室W運転ﾓｰﾄﾞ設定					○		○	○												
	9F E/V機械室W運転ﾓｰﾄﾞﾓﾆﾀ							○		○											
	9F E/V機械室W風量指令					○		○	○												
	9F E/V機械室W風量ﾓﾆﾀ							○		○											
	9F E/V機械室W室温ﾓﾆﾀ											○									
	9F E/V機械室W設定温度指令				○																
	9F E/V機械室Wﾌｫﾙﾄｻｲﾝﾓﾆﾀ										○										
	9F E/V機械室Wﾌｫﾙﾄｻｲﾝﾘｾｯﾄ指令										○										
	9F E/V機械室Wﾘﾓｺﾝ許可／禁止（運転／停止）						○	○	○												
	9F E/V機械室Wﾘﾓｺﾝ許可／禁止（運転ﾓｰﾄﾞ）						○	○	○												
	9F E/V機械室Wﾘﾓｺﾝ許可／禁止（設定温度）						○	○	○												
	9F E/V機械室W風向ﾓﾆﾀ					○															
	9F E/V機械室W風向ﾓﾆﾀ							○													
	3F 区民広場･ｱｰﾄｺﾘﾄﾞｰ1運転／停止指令						○	○	○												
	3F 区民広場･ｱｰﾄｺﾘﾄﾞｰ1運転／停止ﾓﾆﾀ							○													
	3F 区民広場･ｱｰﾄｺﾘﾄﾞｰ1空調機故障										○										
	3F 区民広場･ｱｰﾄｺﾘﾄﾞｰ1運転ﾓｰﾄﾞ設定					○		○	○												
	3F 区民広場･ｱｰﾄｺﾘﾄﾞｰ1運転ﾓｰﾄﾞﾓﾆﾀ							○		○											
	3F 区民広場･ｱｰﾄｺﾘﾄﾞｰ1風量指令					○		○	○												
	3F 区民広場･ｱｰﾄｺﾘﾄﾞｰ1風量ﾓﾆﾀ							○		○											
	3F 区民広場･ｱｰﾄｺﾘﾄﾞｰ1室温ﾓﾆﾀ											○									
	3F 区民広場･ｱｰﾄｺﾘﾄﾞｰ1設定温度指令				○																
	3F 区民広場･ｱｰﾄｺﾘﾄﾞｰ1ﾌｫﾙﾄｻｲﾝﾓﾆﾀ										○										
	3F 区民広場･ｱｰﾄｺﾘﾄﾞｰ1ﾌｫﾙﾄｻｲﾝﾘｾｯﾄ										○										
	3F 区民広場･ｱｰﾄｺﾘﾄﾞｰ1ﾘﾓｺﾝ許可／禁止（運転／停止）						○	○	○												
	3F 区民広場･ｱｰﾄｺﾘﾄﾞｰ1ﾘﾓｺﾝ許可／禁止（運転ﾓｰﾄﾞ）						○	○	○												
	3F 区民広場･ｱｰﾄｺﾘﾄﾞｰ1ﾘﾓｺﾝ許可／禁止（設定温度）						○	○	○												
	3F 区民広場･ｱｰﾄｺﾘﾄﾞｰ1省ｴﾈ設定指令						○	○	○												
	3F 区民広場･ｱｰﾄｺﾘﾄﾞｰ1省ｴﾈ設定ﾓﾆﾀ							○													
	3F 区民広場･ｱｰﾄｺﾘﾄﾞｰ2運転／停止指令						○	○	○												
	3F 区民広場･ｱｰﾄｺﾘﾄﾞｰ2運転／停止ﾓﾆﾀ							○													
	3F 区民広場･ｱｰﾄｺﾘﾄﾞｰ2空調機故障										○										
	3F 区民広場･ｱｰﾄｺﾘﾄﾞｰ2運転ﾓｰﾄﾞ設定					○		○	○												
	3F 区民広場･ｱｰﾄｺﾘﾄﾞｰ2運転ﾓｰﾄﾞﾓﾆﾀ							○		○											
	3F 区民広場･ｱｰﾄｺﾘﾄﾞｰ2風量指令					○		○	○												
	3F 区民広場･ｱｰﾄｺﾘﾄﾞｰ2風量ﾓﾆﾀ							○		○											
	3F 区民広場･ｱｰﾄｺﾘﾄﾞｰ2室温ﾓﾆﾀ											○									
	3F 区民広場･ｱｰﾄｺﾘﾄﾞｰ2設定温度指令				○																
	3F 区民広場･ｱｰﾄｺﾘﾄﾞｰ2ﾌｫﾙﾄｻｲﾝﾓﾆﾀ										○										
	3F 区民広場･ｱｰﾄｺﾘﾄﾞｰ2ﾌｫﾙﾄｻｲﾝﾘｾｯﾄ										○										
	3F 区民広場･ｱｰﾄｺﾘﾄﾞｰ2ﾘﾓｺﾝ許可／禁止（運転／停止）						○	○	○												
	3F 区民広場･ｱｰﾄｺﾘﾄﾞｰ2ﾘﾓｺﾝ許可／禁止（運転ﾓｰﾄﾞ）						○	○	○												
	3F 区民広場･ｱｰﾄｺﾘﾄﾞｰ2ﾘﾓｺﾝ許可／禁止（設定温度）						○	○	○												
	3F 区民広場･ｱｰﾄｺﾘﾄﾞｰ2省ｴﾈ設定指令						○	○	○												
	3F 区民広場･ｱｰﾄｺﾘﾄﾞｰ2省ｴﾈ設定ﾓﾆﾀ							○													
	3F 区民広場･ｱｰﾄｺﾘﾄﾞｰ3運転／停止指令						○	○	○												
	3F 区民広場･ｱｰﾄｺﾘﾄﾞｰ3運転／停止ﾓﾆﾀ							○													
	3F 区民広場･ｱｰﾄｺﾘﾄﾞｰ3空調機故障										○										
	3F 区民広場･ｱｰﾄｺﾘﾄﾞｰ3運転ﾓｰﾄﾞ設定					○		○	○												
	3F 区民広場･ｱｰﾄｺﾘﾄﾞｰ3運転ﾓｰﾄﾞﾓﾆﾀ							○		○											
	3F 区民広場･ｱｰﾄｺﾘﾄﾞｰ3風量指令					○		○	○												
	3F 区民広場･ｱｰﾄｺﾘﾄﾞｰ3風量ﾓﾆﾀ							○		○											
	3F 区民広場･ｱｰﾄｺﾘﾄﾞｰ3室温ﾓﾆﾀ											○									
	3F 区民広場･ｱｰﾄｺﾘﾄﾞｰ3設定温度指令				○																
	3F 区民広場･ｱｰﾄｺﾘﾄﾞｰ3ﾌｫﾙﾄｻｲﾝﾓﾆﾀ										○										
	3F 区民広場･ｱｰﾄｺﾘﾄﾞｰ3ﾌｫﾙﾄｻｲﾝﾘｾｯﾄ										○										
	3F 区民広場･ｱｰﾄｺﾘﾄﾞｰ3ﾘﾓｺﾝ許可／禁止（運転／停止）						○	○	○												
	3F 区民広場･ｱｰﾄｺﾘﾄﾞｰ3ﾘﾓｺﾝ許可／禁止（運転ﾓｰﾄﾞ）						○	○	○												
	3F 区民広場･ｱｰﾄｺﾘﾄﾞｰ3ﾘﾓｺﾝ許可／禁止（設定温度）						○	○	○												
	3F 区民広場･ｱｰﾄｺﾘﾄﾞｰ3省ｴﾈ設定指令						○	○	○												
	3F 区民広場･ｱｰﾄｺﾘﾄﾞｰ3省ｴﾈ設定ﾓﾆﾀ							○													
	3F 区民広場･ｱｰﾄｺﾘﾄﾞｰ4運転／停止指令						○	○	○												
	3F 区民広場･ｱｰﾄｺﾘﾄﾞｰ4運転／停止ﾓﾆﾀ							○													
	3F 区民広場･ｱｰﾄｺﾘﾄﾞｰ4空調機故障										○										
	3F 区民広場･ｱｰﾄｺﾘﾄﾞｰ4運転ﾓｰﾄﾞ設定					○		○	○												
	3F 区民広場･ｱｰﾄｺﾘﾄﾞｰ4運転ﾓｰﾄﾞﾓﾆﾀ							○		○											
	3F 区民広場･ｱｰﾄｺﾘﾄﾞｰ4風量指令					○		○	○												
	3F 区民広場･ｱｰﾄｺﾘﾄﾞｰ4風量ﾓﾆﾀ							○		○											
	3F 区民広場･ｱｰﾄｺﾘﾄﾞｰ4室温ﾓﾆﾀ											○									
	3F 区民広場･ｱｰﾄｺﾘﾄﾞｰ4設定温度指令				○																

記号	名称	リモート盤	動力盤	取合	操作			表示					計測			計量					備考
					設定	切換	発停	状態	COB故障	トリップ故障	警報	温度	湿度	その他							
	3F 区民広場･ｱｰﾄｺﾘﾄﾞｰ4ﾌｫﾙﾄｻｲﾝﾓﾆﾀ										○										
	3F 区民広場･ｱｰﾄｺﾘﾄﾞｰ4ﾌｫﾙﾄｻｲﾝﾘｾｯﾄ										○										
	3F 区民広場･ｱｰﾄｺﾘﾄﾞｰ4ﾘﾓｺﾝ許可／禁止（運転／停止）						○	○	○												
	3F 区民広場･ｱｰﾄｺﾘﾄﾞｰ4ﾘﾓｺﾝ許可／禁止（運転ﾓｰﾄﾞ）						○	○	○												
	3F 区民広場･ｱｰﾄｺﾘﾄﾞｰ4ﾘﾓｺﾝ許可／禁止（設定温度）						○	○	○												
	3F 区民広場･ｱｰﾄｺﾘﾄﾞｰ4省ｴﾈ設定指令						○	○	○												
	3F 区民広場･ｱｰﾄｺﾘﾄﾞｰ4省ｴﾈ設定ﾓﾆﾀ							○													
	3F 区民広場･ｱｰﾄｺﾘﾄﾞｰ5運転／停止指令						○	○	○												
	3F 区民広場･ｱｰﾄｺﾘﾄﾞｰ5運転／停止ﾓﾆﾀ							○													
	3F 区民広場･ｱｰﾄｺﾘﾄﾞｰ5空調機故障										○										
	3F 区民広場･ｱｰﾄｺﾘﾄﾞｰ5運転ﾓｰﾄﾞ設定					○		○	○												
	3F 区民広場･ｱｰﾄｺﾘﾄﾞｰ5運転ﾓｰﾄﾞﾓﾆﾀ							○		○											
	3F 区民広場･ｱｰﾄｺﾘﾄﾞｰ5風量指令					○		○	○												
	3F 区民広場･ｱｰﾄｺﾘﾄﾞｰ5風量ﾓﾆﾀ							○		○											
	3F 区民広場･ｱｰﾄｺﾘﾄﾞｰ5室温ﾓﾆﾀ											○									
	3F 区民広場･ｱｰﾄｺﾘﾄﾞｰ5設定温度指令				○																
	3F 区民広場･ｱｰﾄｺﾘﾄﾞｰ5ﾌｫﾙﾄｻｲﾝﾓﾆﾀ											○									
	3F 区民広場･ｱｰﾄｺﾘﾄﾞｰ5ﾌｫﾙﾄｻｲﾝﾘｾｯﾄ											○									
	3F 区民広場･ｱｰﾄｺﾘﾄﾞｰ5ﾘﾓｺﾝ許可／禁止（運転／停止）						○	○	○												
	3F 区民広場･ｱｰﾄｺﾘﾄﾞｰ5ﾘﾓｺﾝ許可／禁止（運転ﾓｰﾄﾞ）						○	○	○												
	3F 区民広場･ｱｰﾄｺﾘﾄﾞｰ5ﾘﾓｺﾝ許可／禁止（設定温度）						○	○	○												
	3F 区民広場･ｱｰﾄｺﾘﾄﾞｰ5省ｴﾈ設定指令						○	○	○												
	3F 区民広場･ｱｰﾄｺﾘﾄﾞｰ5省ｴﾈ設定ﾓﾆﾀ							○													
	3F 区民広場･ｱｰﾄｺﾘﾄﾞｰ6運転／停止指令						○	○	○												
	3F 区民広場･ｱｰﾄｺﾘﾄﾞｰ6運転／停止ﾓﾆﾀ							○													
	3F 区民広場･ｱｰﾄｺﾘﾄﾞｰ6空調機故障										○										
	3F 区民広場･ｱｰﾄｺﾘﾄﾞｰ6運転ﾓｰﾄﾞ設定					○		○	○												
	3F 区民広場･ｱｰﾄｺﾘﾄﾞｰ6運転ﾓｰﾄﾞﾓﾆﾀ							○		○											
	3F 区民広場･ｱｰﾄｺﾘﾄﾞｰ6風量指令					○		○	○												
	3F 区民広場･ｱｰﾄｺﾘﾄﾞｰ6風量ﾓﾆﾀ							○		○											
	3F 区民広場･ｱｰﾄｺﾘﾄﾞｰ6室温ﾓﾆﾀ											○									
	3F 区民広場･ｱｰﾄｺﾘﾄﾞｰ6設定温度指令				○																
	3F 区民広場･ｱｰﾄｺﾘﾄﾞｰ6ﾌｫﾙﾄｻｲﾝﾓﾆﾀ											○									
	3F 区民広場･ｱｰﾄｺﾘﾄﾞｰ6ﾌｫﾙﾄｻｲﾝﾘｾｯﾄ											○									
	3F 区民広場･ｱｰﾄｺﾘﾄﾞｰ6ﾘﾓｺﾝ許可／禁止（運転／停止）						○	○	○												
	3F 区民広場･ｱｰﾄｺﾘﾄﾞｰ6ﾘﾓｺﾝ許可／禁止（運転ﾓｰﾄﾞ）						○	○	○												
	3F 区民広場･ｱｰﾄｺﾘﾄﾞｰ6ﾘﾓｺﾝ許可／禁止（設定温度）						○	○	○												
	3F 区民広場･ｱｰﾄｺﾘﾄﾞｰ6省ｴﾈ設定指令						○	○	○												
	3F 区民広場･ｱｰﾄｺﾘﾄﾞｰ6省ｴﾈ設定ﾓﾆﾀ							○													
	3F 区民広場･ｱｰﾄｺﾘﾄﾞｰ7運転／停止指令						○	○	○												
	3F 区民広場･ｱｰﾄｺﾘﾄﾞｰ7運転／停止ﾓﾆﾀ							○													
	3F 区民広場･ｱｰﾄｺﾘﾄﾞｰ7空調機故障										○										
	3F 区民広場･ｱｰﾄｺﾘﾄﾞｰ7運転ﾓｰﾄﾞ設定					○		○	○												
	3F 区民広場･ｱｰﾄｺﾘﾄﾞｰ7運転ﾓｰﾄﾞﾓﾆﾀ							○		○											
	3F 区民広場･ｱｰﾄｺﾘﾄﾞｰ7風量指令					○		○	○												
	3F 区民広場･ｱｰﾄｺﾘﾄﾞｰ7風量ﾓﾆﾀ							○		○											
	3F 区民広場･ｱｰﾄｺﾘﾄﾞｰ7室温ﾓﾆﾀ											○									
	3F 区民広場･ｱｰﾄｺﾘﾄﾞｰ7設定温度指令				○																
	3F 区民広場･ｱｰﾄｺﾘﾄﾞｰ7ﾌｫﾙﾄｻｲﾝﾓﾆﾀ											○									
	3F 区民広場･ｱｰﾄｺﾘﾄﾞｰ7ﾌｫﾙﾄｻｲﾝﾘｾｯﾄ											○									
	3F 区民広場･ｱｰﾄｺﾘﾄﾞｰ7ﾘﾓｺﾝ許可／禁止（運転／停止）						○	○	○												
	3F 区民広場･ｱｰﾄｺﾘﾄﾞｰ7ﾘﾓｺﾝ許可／禁止（運転ﾓｰﾄﾞ）						○	○	○												
	3F 区民広場･ｱｰﾄｺﾘﾄﾞｰ7ﾘﾓｺﾝ許可／禁止（設定温度）						○	○	○												
	3F 区民広場･ｱｰﾄｺﾘﾄﾞｰ7省ｴﾈ設定指令						○	○	○												
	3F 区民広場･ｱｰﾄｺﾘﾄﾞｰ7省ｴﾈ設定ﾓﾆﾀ							○													
	3F 情報ｺｰﾅｰ運転／停止指令						○	○	○												
	3F 情報ｺｰﾅｰ運転／停止ﾓﾆﾀ							○													
	3F 情報ｺｰﾅｰ空調機故障										○										
	3F 情報ｺｰﾅｰ運転ﾓｰﾄﾞ設定					○		○	○												
	3F 情報ｺｰﾅｰ運転ﾓｰﾄﾞﾓﾆﾀ							○		○											
	3F 情報ｺｰﾅｰ風量指令					○		○	○												
	3F 情報ｺｰﾅｰ風量ﾓﾆﾀ							○		○											
	3F 情報ｺｰﾅｰ室温ﾓﾆﾀ											○									
	3F 情報ｺｰﾅｰ設定温度指令				○																
	3F 情報ｺｰﾅｰﾌｫﾙﾄｻｲﾝﾓﾆﾀ											○									
	3F 情報ｺｰﾅｰﾌｫﾙﾄｻｲﾝﾘｾｯﾄ指令											○									
	3F 情報ｺｰﾅｰﾘﾓｺﾝ許可／禁止（運転／停止）						○	○	○												
	3F 情報ｺｰﾅｰﾘﾓｺﾝ許可／禁止（運転ﾓｰﾄﾞ）						○	○	○												
	3F 情報ｺｰﾅｰﾘﾓｺﾝ許可／禁止（設定温度）						○	○	○												
	3F 情報ｺｰﾅｰ省ｴﾈ設定指令						○	○	○												
	3F 情報ｺｰﾅｰ省ｴﾈ設定ﾓﾆﾀ							○													
	3F 更衣室運転／停止指令						○	○	○												
	3F 更衣室運転／停止ﾓﾆﾀ							○													
	3F 更衣室空調機故障										○										
	3F 更衣室運転ﾓｰﾄﾞ設定					○		○	○												

鹿島・東畑設計共同企業体
鹿島建設株式会社一級建築士事務所
株式会社東畑建築事務所

設備　協力会社
会社名　新菱冷熱工業(株)
横浜支店
担当者

竣工図　2013.02.28
工事監理　設計　施工

戸塚駅西口第１地区第二種市街地再開発事業に伴う
公益施設整備事業新築工事
空調設備（自動制御設備）
中央管理点入出力一覧表（１０）

SCALE　N.S　DATE　2011－4－28

設計責任者	設計担当者	DA担当者	CO故障DA担当者
平岡　雅徳	弘木　豊仁 鈴木　健仁 鈴木　紹介	中川　純 秒谷　広告	小沢　寿吾　武藤　敏明

一級建築士　241713
八木 佳

JOB　090536B
DWG　M－432

本図面は建物の維持管理のための参考資料です。建物の現状と図面が完全に一致していることを保証するものではありません。

記号	名称	リモート盤	動力盤	取合	操作			表示				計測			計量				備考
					設定	切換	発停	状態	COS故障	トリップ故障	警報	温度	湿度	その他					
	3F更衣室運転ﾓｰﾄﾞﾓﾆﾀ							○		○									
	3F更衣室風量指令					○		○	○										
	3F更衣室風量ﾓﾆﾀ							○		○									
	3F更衣室室温ﾓﾆﾀ											○							
	3F更衣室設定温度指令				○														
	3F更衣室ﾌｨﾙﾀｻｲﾝﾓﾆﾀ										○								
	3F更衣室ﾌｨﾙﾀｻｲﾝﾘｾｯﾄ指令										○								
	3F更衣室ﾘﾓｺﾝ許可／禁止(運転／停止)						○	○	○										
	3F更衣室ﾘﾓｺﾝ許可／禁止(運転ﾓｰﾄﾞ)						○	○	○										
	3F更衣室ﾘﾓｺﾝ許可／禁止(設定温度)						○	○	○										
	3F更衣室風向指令					○													
	3F更衣室風向ﾓﾆﾀ							○											
	3F更衣室省ｴﾈ設定指令						○	○	○										
	3F更衣室省ｴﾈ設定ﾓﾆﾀ							○											
	3F食堂1運転／停止指令						○	○	○										
	3F食堂1運転／停止ﾓﾆﾀ							○											
	3F食堂1空調機故障										○								
	3F食堂1運転ﾓｰﾄﾞ設定					○		○	○										
	3F食堂1運転ﾓｰﾄﾞﾓﾆﾀ							○		○									
	3F食堂1風量指令					○		○	○										
	3F食堂1風量ﾓﾆﾀ							○		○									
	3F食堂1室温ﾓﾆﾀ											○							
	3F食堂1設定温度指令				○														
	3F食堂1ﾌｨﾙﾀｻｲﾝﾓﾆﾀ										○								
	3F食堂1ﾌｨﾙﾀｻｲﾝﾘｾｯﾄ指令										○								
	3F食堂1ﾘﾓｺﾝ許可／禁止(運転／停止)						○	○	○										
	3F食堂1ﾘﾓｺﾝ許可／禁止(運転ﾓｰﾄﾞ)						○	○	○										
	3F食堂1ﾘﾓｺﾝ許可／禁止(設定温度)						○	○	○										
	3F食堂1省ｴﾈ設定指令						○	○	○										
	3F食堂1省ｴﾈ設定ﾓﾆﾀ							○											
	3F食堂2運転／停止指令						○	○	○										
	3F食堂2運転／停止ﾓﾆﾀ							○											
	3F食堂2空調機故障										○								
	3F食堂2運転ﾓｰﾄﾞ設定					○		○	○										
	3F食堂2運転ﾓｰﾄﾞﾓﾆﾀ							○		○									
	3F食堂2風量指令					○		○	○										
	3F食堂2風量ﾓﾆﾀ							○		○									
	3F食堂2室温ﾓﾆﾀ											○							
	3F食堂2設定温度指令				○														
	3F食堂2ﾌｨﾙﾀｻｲﾝﾓﾆﾀ										○								
	3F食堂2ﾌｨﾙﾀｻｲﾝﾘｾｯﾄ指令										○								
	3F食堂2ﾘﾓｺﾝ許可／禁止(運転／停止)						○	○	○										
	3F食堂2ﾘﾓｺﾝ許可／禁止(運転ﾓｰﾄﾞ)						○	○	○										
	3F食堂2ﾘﾓｺﾝ許可／禁止(設定温度)						○	○	○										
	3F食堂2省ｴﾈ設定指令						○	○	○										
	3F食堂2省ｴﾈ設定ﾓﾆﾀ							○											
	3F食堂3運転／停止指令						○	○	○										
	3F食堂3運転／停止ﾓﾆﾀ							○											
	3F食堂3空調機故障										○								
	3F食堂3運転ﾓｰﾄﾞ設定					○		○	○										
	3F食堂3運転ﾓｰﾄﾞﾓﾆﾀ							○		○									
	3F食堂3風量指令					○		○	○										
	3F食堂3風量ﾓﾆﾀ							○		○									
	3F食堂3室温ﾓﾆﾀ											○							
	3F食堂3設定温度指令				○														
	3F食堂3ﾌｨﾙﾀｻｲﾝﾓﾆﾀ										○								
	3F食堂3ﾌｨﾙﾀｻｲﾝﾘｾｯﾄ指令										○								
	3F食堂3ﾘﾓｺﾝ許可／禁止(運転／停止)						○	○	○										
	3F食堂3ﾘﾓｺﾝ許可／禁止(運転ﾓｰﾄﾞ)						○	○	○										
	3F食堂3ﾘﾓｺﾝ許可／禁止(設定温度)						○	○	○										
	3F食堂3省ｴﾈ設定指令						○	○	○										
	3F食堂3省ｴﾈ設定ﾓﾆﾀ							○											
	3F食堂4運転／停止指令						○	○	○										
	3F食堂4運転／停止ﾓﾆﾀ							○											
	3F食堂4空調機故障										○								
	3F食堂4運転ﾓｰﾄﾞ設定					○		○	○										
	3F食堂4運転ﾓｰﾄﾞﾓﾆﾀ							○		○									
	3F食堂4風量指令					○		○	○										
	3F食堂4風量ﾓﾆﾀ							○		○									
	3F食堂4室温ﾓﾆﾀ											○							
	3F食堂4設定温度指令				○														
	3F食堂4ﾌｨﾙﾀｻｲﾝﾓﾆﾀ										○								
	3F食堂4ﾌｨﾙﾀｻｲﾝﾘｾｯﾄ指令										○								
	3F食堂4ﾘﾓｺﾝ許可／禁止(運転／停止)						○	○	○										
	3F食堂4ﾘﾓｺﾝ許可／禁止(運転ﾓｰﾄﾞ)						○	○	○										

記号	名称	リモート盤	動力盤	取合	操作			表示				計測				計量			備考
					設定	切換	発停	状態	COS故障	トリップ故障	警報	温度	湿度	その他	予備				
	3F食堂4ﾘﾓｺﾝ許可／禁止(設定温度)						○	○	○										
	3F食堂4省ｴﾈ設定指令						○	○	○										
	3F食堂4省ｴﾈ設定ﾓﾆﾀ							○											
	4F事務室1運転／停止指令						○	○	○										
	4F事務室1運転／停止ﾓﾆﾀ							○											
	4F事務室1空調機故障										○								
	4F事務室1運転ﾓｰﾄﾞ設定					○		○	○										
	4F事務室1運転ﾓｰﾄﾞﾓﾆﾀ							○		○									
	4F事務室1風量指令					○		○	○										
	4F事務室1風量ﾓﾆﾀ							○		○									
	4F事務室1室温ﾓﾆﾀ											○							
	4F事務室1設定温度指令				○														
	4F事務室1ﾌｨﾙﾀｻｲﾝﾓﾆﾀ										○								
	4F事務室1ﾌｨﾙﾀｻｲﾝﾘｾｯﾄ指令										○								
	4F事務室1ﾘﾓｺﾝ許可／禁止(運転／停止)						○	○	○										
	4F事務室1ﾘﾓｺﾝ許可／禁止(運転ﾓｰﾄﾞ)						○	○	○										
	4F事務室1ﾘﾓｺﾝ許可／禁止(設定温度)						○	○	○										
	4F事務室1風向指令				○														
	4F事務室1風向ﾓﾆﾀ							○											
	4F事務室1省ｴﾈ設定指令						○	○	○										
	4F事務室1省ｴﾈ設定ﾓﾆﾀ							○											
	4F事務室2運転／停止指令						○	○	○										
	4F事務室2運転／停止ﾓﾆﾀ							○											
	4F事務室2空調機故障										○								
	4F事務室2運転ﾓｰﾄﾞ設定					○		○	○										
	4F事務室2運転ﾓｰﾄﾞﾓﾆﾀ							○		○									
	4F事務室2風量指令					○		○	○										
	4F事務室2風量ﾓﾆﾀ							○		○									
	4F事務室2室温ﾓﾆﾀ											○							
	4F事務室2設定温度指令				○														
	4F事務室2ﾌｨﾙﾀｻｲﾝﾓﾆﾀ										○								
	4F事務室2ﾌｨﾙﾀｻｲﾝﾘｾｯﾄ指令										○								
	4F事務室2ﾘﾓｺﾝ許可／禁止(運転／停止)						○	○	○										
	4F事務室2ﾘﾓｺﾝ許可／禁止(運転ﾓｰﾄﾞ)						○	○	○										
	4F事務室2ﾘﾓｺﾝ許可／禁止(設定温度)						○	○	○										
	4F事務室2風向指令				○														
	4F事務室2風向ﾓﾆﾀ							○											
	4F事務室2省ｴﾈ設定指令						○	○	○										
	4F事務室2省ｴﾈ設定ﾓﾆﾀ							○											
	4F練習室1運転／停止指令						○	○	○										
	4F練習室1運転／停止ﾓﾆﾀ							○											
	4F練習室1空調機故障										○								
	4F練習室1運転ﾓｰﾄﾞ設定					○		○	○										
	4F練習室1運転ﾓｰﾄﾞﾓﾆﾀ							○		○									
	4F練習室1風量指令					○		○	○										
	4F練習室1風量ﾓﾆﾀ							○		○									
	4F練習室1室温ﾓﾆﾀ											○							
	4F練習室1設定温度指令				○														
	4F練習室1ﾌｨﾙﾀｻｲﾝﾓﾆﾀ										○								
	4F練習室1ﾌｨﾙﾀｻｲﾝﾘｾｯﾄ指令										○								
	4F練習室1ﾘﾓｺﾝ許可／禁止(運転／停止)						○	○	○										
	4F練習室1ﾘﾓｺﾝ許可／禁止(運転ﾓｰﾄﾞ)						○	○	○										
	4F練習室1ﾘﾓｺﾝ許可／禁止(設定温度)						○	○	○										
	4F練習室1省ｴﾈ設定指令						○	○	○										
	4F練習室1省ｴﾈ設定ﾓﾆﾀ							○											
	4F練習室2運転／停止指令						○	○	○										
	4F練習室2運転／停止ﾓﾆﾀ							○											
	4F練習室2空調機故障										○								
	4F練習室2運転ﾓｰﾄﾞ設定					○		○	○										
	4F練習室2運転ﾓｰﾄﾞﾓﾆﾀ							○		○									
	4F練習室2風量指令					○		○	○										
	4F練習室2風量ﾓﾆﾀ							○		○									
	4F練習室2室温ﾓﾆﾀ											○							
	4F練習室2設定温度指令				○														
	4F練習室2ﾌｨﾙﾀｻｲﾝﾓﾆﾀ										○								
	4F練習室2ﾌｨﾙﾀｻｲﾝﾘｾｯﾄ指令										○								
	4F練習室2ﾘﾓｺﾝ許可／禁止(運転／停止)						○	○	○										
	4F練習室2ﾘﾓｺﾝ許可／禁止(運転ﾓｰﾄﾞ)						○	○	○										
	4F練習室2ﾘﾓｺﾝ許可／禁止(設定温度)						○	○	○										
	4F練習室2省ｴﾈ設定指令						○	○	○										
	4F練習室2省ｴﾈ設定ﾓﾆﾀ							○											
	4F練習室3運転／停止指令						○	○	○										
	4F練習室3運転／停止ﾓﾆﾀ							○											
	4F練習室3空調機故障										○								
	4F練習室3運転ﾓｰﾄﾞ設定					○		○	○										

鹿島・東畑設計共同企業体

鹿島建設株式会社一級建築士事務所
株式会社東畑建築事務所

設備　協力会社
会社名　新菱冷熱工業(株)
横浜支店
担当者

竣工図　2013.02.28
工事監理　熱計　施工

戸塚駅西口第1地区第二種市街地再開発事業に伴う
公益施設整備事業新築工事
空調設備（自動制御設備）
中央管理点入出力一覧表（11）

SCALE　N.S　DATE　2011 — 4 — 28

設計責任者	設計担当者	DA担当者	CO原価DA担当者
平岡　雅徳	弘志　豊仁 伸介　雄仁 鈴木　雄介	中川　純 紗谷　広告	小沢　寿吾　武藤 敏明

一級建築士　241713
八木 佳

JOB　090536B
DWG　M — 433

本図面は建物の維持管理のための参考資料です。建物の現状と図面が完全に一致していることを保証するものではありません。

記号	名称	リモート盤	動力盤	取合	操作			表示				計測			計量				備考
					設定	切換	発停	状態	COS故障	トリップ故障	警報	温度	湿度	その他					
	4F練習室3運転モードモニタ							○		○									
	4F練習室3風量指令					○		○	○										
	4F練習室3風量モニタ							○		○									
	4F練習室3室温モニタ											○							
	4F練習室3設定温度指令				○														
	4F練習室3フィルタサインモニタ										○								
	4F練習室3フィルタサインリセット指令										○								
	4F練習室3リモコン許可／禁止(運転／停止)						○	○	○										
	4F練習室3リモコン許可／禁止(運転モード)						○	○	○										
	4F練習室3リモコン許可／禁止(設定温度)						○	○	○										
	4F練習室3省エネ設定指令						○	○	○										
	4F練習室3省エネ設定モニタ							○											
	4F創作室運転／停止指令						○	○	○										
	4F創作室運転／停止モニタ							○											
	4F創作室空調機故障										○								
	4F創作室運転モード設定					○		○	○										
	4F創作室運転モードモニタ							○		○									
	4F創作室風量指令					○		○	○										
	4F創作室風量モニタ							○		○									
	4F創作室室温モニタ											○							
	4F創作室設定温度指令				○														
	4F創作室フィルタサインモニタ										○								
	4F創作室フィルタサインリセット指令										○								
	4F創作室リモコン許可／禁止(運転／停止)						○	○	○										
	4F創作室リモコン許可／禁止(運転モード)						○	○	○										
	4F創作室リモコン許可／禁止(設定温度)						○	○	○										
	4F創作室省エネ設定指令						○	○	○										
	4F創作室省エネ設定モニタ							○											
	4Fリハーサル室1運転／停止指令						○	○	○										
	4Fリハーサル室1運転／停止モニタ							○											
	4Fリハーサル室1空調機故障										○								
	4Fリハーサル室1運転モード設定					○		○	○										
	4Fリハーサル室1運転モードモニタ							○		○									
	4Fリハーサル室1風量指令					○		○	○										
	4Fリハーサル室1風量モニタ							○		○									
	4Fリハーサル室1室温モニタ											○							
	4Fリハーサル室1設定温度指令				○														
	4Fリハーサル室1フィルタサインモニタ										○								
	4Fリハーサル室1フィルタサインリセット指令										○								
	4Fリハーサル室1リモコン許可／禁止(運転／停止)						○	○	○										
	4Fリハーサル室1リモコン許可／禁止(運転モード)						○	○	○										
	4Fリハーサル室1リモコン許可／禁止(設定温度)						○	○	○										
	4Fリハーサル室1省エネ設定指令						○	○	○										
	4Fリハーサル室1省エネ設定モニタ							○											
	4Fリハーサル室2運転／停止指令						○	○	○										
	4Fリハーサル室2運転／停止モニタ							○											
	4Fリハーサル室2空調機故障										○								
	4Fリハーサル室2運転モード設定					○		○	○										
	4Fリハーサル室2運転モードモニタ							○		○									
	4Fリハーサル室2風量指令					○		○	○										
	4Fリハーサル室2風量モニタ							○		○									
	4Fリハーサル室2室温モニタ											○							
	4Fリハーサル室2設定温度指令				○														
	4Fリハーサル室2フィルタサインモニタ										○								
	4Fリハーサル室2フィルタサインリセット指令										○								
	4Fリハーサル室2リモコン許可／禁止(運転／停止)						○	○	○										
	4Fリハーサル室2リモコン許可／禁止(運転モード)						○	○	○										
	4Fリハーサル室2リモコン許可／禁止(設定温度)						○	○	○										
	4Fリハーサル室2省エネ設定指令						○	○	○										
	4Fリハーサル室2省エネ設定モニタ							○											
	4F受付運転／停止指令						○	○	○										
	4F受付運転／停止モニタ							○											
	4F受付空調機故障										○								
	4F受付運転モード設定					○		○	○										
	4F受付運転モードモニタ							○		○									
	4F受付風量指令					○		○	○										
	4F受付風量モニタ							○		○									
	4F受付室温モニタ											○							
	4F受付設定温度指令				○														
	4F受付フィルタサインモニタ										○								
	4F受付フィルタサインリセット指令										○								
	4F受付リモコン許可／禁止(運転／停止)						○	○	○										
	4F受付リモコン許可／禁止(運転モード)						○	○	○										
	4F受付リモコン許可／禁止(設定温度)						○	○	○										
	4F受付風向指令					○		○	○										

記号	名称	リモート盤	動力盤	取合	操作			表示				計測			計量				備考
					設定	切換	発停	状態	COS故障	トリップ故障	警報	温度	湿度	その他					
	4F受付風向モニタ							○											
	4F受付省エネ設定指令						○	○	○										
	4F受付省エネ設定モニタ							○											
	5F健康・母子相談室1運転／停止指令						○	○	○										
	5F健康・母子相談室1運転／停止モニタ							○											
	5F健康・母子相談室1空調機故障											○							
	5F健康・母子相談室1運転モード設定					○		○	○										
	5F健康・母子相談室1運転モードモニタ							○		○									
	5F健康・母子相談室1風量指令					○		○	○										
	5F健康・母子相談室1風量モニタ							○		○									
	5F健康・母子相談室1室温モニタ											○							
	5F健康・母子相談室1設定温度指令				○														
	5F健康・母子相談室1フィルタサインモニタ										○								
	5F健康・母子相談室1フィルタサインリセット										○								
	5F健康・母子相談室1リモコン許可／禁止(運転／停止)						○	○	○										
	5F健康・母子相談室1リモコン許可／禁止(運転モード)						○	○	○										
	5F健康・母子相談室1リモコン許可／禁止(設定温度)						○	○	○										
	5F健康・母子相談室1風向指令					○													
	5F健康・母子相談室1風向モニタ							○											
	5F健康・母子相談室1省エネ設定指令						○	○	○										
	5F健康・母子相談室1省エネ設定モニタ							○											
	5F健康・母子相談室2運転／停止指令						○	○	○										
	5F健康・母子相談室2運転／停止モニタ							○											
	5F健康・母子相談室2空調機故障											○							
	5F健康・母子相談室2運転モード設定					○		○	○										
	5F健康・母子相談室2運転モードモニタ							○		○									
	5F健康・母子相談室2風量指令					○		○	○										
	5F健康・母子相談室2風量モニタ							○		○									
	5F健康・母子相談室2室温モニタ											○							
	5F健康・母子相談室2設定温度指令				○														
	5F健康・母子相談室2フィルタサインモニタ										○								
	5F健康・母子相談室2フィルタサインリセット										○								
	5F健康・母子相談室2リモコン許可／禁止(運転／停止)						○	○	○										
	5F健康・母子相談室2リモコン許可／禁止(運転モード)						○	○	○										
	5F健康・母子相談室2リモコン許可／禁止(設定温度)						○	○	○										
	5F健康・母子相談室2風向指令					○													
	5F健康・母子相談室2風向モニタ							○											
	5F健康・母子相談室2省エネ設定指令						○	○	○										
	5F健康・母子相談室2省エネ設定モニタ							○											
	5F健康・母子相談室3運転／停止指令						○	○	○										
	5F健康・母子相談室3運転／停止モニタ							○											
	5F健康・母子相談室3空調機故障											○							
	5F健康・母子相談室3運転モード設定					○		○	○										
	5F健康・母子相談室3運転モードモニタ							○		○									
	5F健康・母子相談室3風量指令					○		○	○										
	5F健康・母子相談室3風量モニタ							○		○									
	5F健康・母子相談室3室温モニタ											○							
	5F健康・母子相談室3設定温度指令				○														
	5F健康・母子相談室3フィルタサインモニタ										○								
	5F健康・母子相談室3フィルタサインリセット										○								
	5F健康・母子相談室3リモコン許可／禁止(運転／停止)						○	○	○										
	5F健康・母子相談室3リモコン許可／禁止(運転モード)						○	○	○										
	5F健康・母子相談室3リモコン許可／禁止(設定温度)						○	○	○										
	5F健康・母子相談室3風向指令					○													
	5F健康・母子相談室3風向モニタ							○											
	5F健康・母子相談室3省エネ設定指令						○	○	○										
	5F健康・母子相談室3省エネ設定モニタ							○											
	5F健康・母子相談室4運転／停止指令						○	○	○										
	5F健康・母子相談室4運転／停止モニタ							○											
	5F健康・母子相談室4空調機故障											○							
	5F健康・母子相談室4運転モード設定					○		○	○										
	5F健康・母子相談室4運転モードモニタ							○		○									
	5F健康・母子相談室4風量指令					○		○	○										
	5F健康・母子相談室4風量モニタ							○		○									
	5F健康・母子相談室4室温モニタ											○							
	5F健康・母子相談室4設定温度指令				○														
	5F健康・母子相談室4フィルタサインモニタ										○								
	5F健康・母子相談室4フィルタサインリセット										○								
	5F健康・母子相談室4リモコン許可／禁止(運転／停止)						○	○	○										
	5F健康・母子相談室4リモコン許可／禁止(運転モード)						○	○	○										
	5F健康・母子相談室4リモコン許可／禁止(設定温度)						○	○	○										
	5F健康・母子相談室4風向指令					○													
	5F健康・母子相談室4風向モニタ							○											
	5F健康・母子相談室4省エネ設定指令						○	○	○										
	5F健康・母子相談室4省エネ設定モニタ							○											

鹿島・東畑設計共同企業体

鹿島建設株式会社一級建築士事務所
株式会社東畑建築事務所

設備協力会社	
会社名	新菱冷熱工業(株) 横浜支店
担当者	

竣工図	2013.02.28
工事監理	設計 / 施工

戸塚駅西口第1地区第二種市街地再開発事業に伴う
公益施設整備事業新築工事
空調設備（自動制御設備）
中央管理点入出力一覧表（12）

SCALE　N.S　DATE　2011 — 4 — 28

設計責任者	設計担当者				DA担当者	CO2計測DA担当者
平岡　雅徳	弘志	豊仁	中川	純	小沢　寿吾	武藤 敏明
	伸介	雄仁	紗弥	広吾		
	鈴木	雄介				

一級建築士　241713
八木 佳

JOB　090536B
DWG　M — 434

本図面は建物の維持管理のための参考資料です。建物の現状と図面が完全に一致していることを保証するものではありません。

記号	名称	リモート盤	動力盤	取合	操作			表示					計測			計量					備考
					設定	切換	発停	状態	COS故障	トリップ故障	警報		温度	湿度	その他						
	5F栄養相談室1運転／停止指令						○	○	○												
	5F栄養相談室1運転／停止ﾓﾆﾀ							○													
	5F栄養相談室1空調機故障										○										
	5F栄養相談室1運転ﾓｰﾄﾞ設定					○		○	○												
	5F栄養相談室1運転ﾓｰﾄﾞﾓﾆﾀ							○		○											
	5F栄養相談室1風量指令					○		○	○												
	5F栄養相談室1風量ﾓﾆﾀ							○		○											
	5F栄養相談室1室温ﾓﾆﾀ											○									
	5F栄養相談室1設定温度指令				○																
	5F栄養相談室1ﾌｨﾙﾀｻｲﾝﾓﾆﾀ										○										
	5F栄養相談室1ﾌｨﾙﾀｻｲﾝﾘｾｯﾄ指令										○										
	5F栄養相談室1ﾘﾓｺﾝ許可／禁止(運転／停止)						○	○	○												
	5F栄養相談室1ﾘﾓｺﾝ許可／禁止(運転ﾓｰﾄﾞ)						○	○	○												
	5F栄養相談室1ﾘﾓｺﾝ許可／禁止(設定温度)						○	○	○												
	5F栄養相談室1風向指令					○															
	5F栄養相談室1風向ﾓﾆﾀ							○													
	5F栄養相談室1省ｴﾈ設定指令						○	○	○												
	5F栄養相談室1省ｴﾈ設定ﾓﾆﾀ							○													
	5F栄養相談室2運転／停止指令						○	○	○												
	5F栄養相談室2運転／停止ﾓﾆﾀ							○													
	5F栄養相談室2空調機故障										○										
	5F栄養相談室2運転ﾓｰﾄﾞ設定					○		○	○												
	5F栄養相談室2運転ﾓｰﾄﾞﾓﾆﾀ							○		○											
	5F栄養相談室2風量指令					○		○	○												
	5F栄養相談室2風量ﾓﾆﾀ							○		○											
	5F栄養相談室2室温ﾓﾆﾀ											○									
	5F栄養相談室2設定温度指令				○																
	5F栄養相談室2ﾌｨﾙﾀｻｲﾝﾓﾆﾀ										○										
	5F栄養相談室2ﾌｨﾙﾀｻｲﾝﾘｾｯﾄ指令										○										
	5F栄養相談室2ﾘﾓｺﾝ許可／禁止(運転／停止)						○	○	○												
	5F栄養相談室2ﾘﾓｺﾝ許可／禁止(運転ﾓｰﾄﾞ)						○	○	○												
	5F栄養相談室2ﾘﾓｺﾝ許可／禁止(設定温度)						○	○	○												
	5F栄養相談室2風向指令					○															
	5F栄養相談室2風向ﾓﾆﾀ							○													
	5F栄養相談室2省ｴﾈ設定指令						○	○	○												
	5F栄養相談室2省ｴﾈ設定ﾓﾆﾀ							○													
	5F歯科相談室運転／停止指令						○	○	○												
	5F歯科相談室運転／停止ﾓﾆﾀ							○													
	5F歯科相談室空調機故障										○										
	5F歯科相談室運転ﾓｰﾄﾞ設定					○		○	○												
	5F歯科相談室運転ﾓｰﾄﾞﾓﾆﾀ							○		○											
	5F歯科相談室風量指令					○		○	○												
	5F歯科相談室風量ﾓﾆﾀ							○		○											
	5F歯科相談室室温ﾓﾆﾀ											○									
	5F歯科相談室設定温度指令				○																
	5F歯科相談室ﾌｨﾙﾀｻｲﾝﾓﾆﾀ										○										
	5F歯科相談室ﾌｨﾙﾀｻｲﾝﾘｾｯﾄ指令										○										
	5F歯科相談室ﾘﾓｺﾝ許可／禁止(運転／停止)						○	○	○												
	5F歯科相談室ﾘﾓｺﾝ許可／禁止(運転ﾓｰﾄﾞ)						○	○	○												
	5F歯科相談室ﾘﾓｺﾝ許可／禁止(設定温度)						○	○	○												
	5F歯科相談室風向指令					○															
	5F歯科相談室風向ﾓﾆﾀ							○													
	5F歯科相談室省ｴﾈ設定指令						○	○	○												
	5F歯科相談室省ｴﾈ設定ﾓﾆﾀ							○													
	3F子育て支援ｽﾍﾟｰｽ運転／停止指令						○	○	○												
	3F子育て支援ｽﾍﾟｰｽ運転／停止ﾓﾆﾀ							○													
	3F子育て支援ｽﾍﾟｰｽ空調機故障										○										
	3F子育て支援ｽﾍﾟｰｽ運転ﾓｰﾄﾞ設定					○		○	○												
	3F子育て支援ｽﾍﾟｰｽ運転ﾓｰﾄﾞﾓﾆﾀ							○		○											
	3F子育て支援ｽﾍﾟｰｽ風量指令					○		○	○												
	3F子育て支援ｽﾍﾟｰｽ風量ﾓﾆﾀ							○		○											
	3F子育て支援ｽﾍﾟｰｽ室温ﾓﾆﾀ											○									
	3F子育て支援ｽﾍﾟｰｽ設定温度指令				○																
	3F子育て支援ｽﾍﾟｰｽﾌｨﾙﾀｻｲﾝﾓﾆﾀ										○										
	3F子育て支援ｽﾍﾟｰｽﾌｨﾙﾀｻｲﾝﾘｾｯﾄ										○										
	3F子育て支援ｽﾍﾟｰｽﾘﾓｺﾝ許可／禁止(運転／停止)						○	○	○												
	3F子育て支援ｽﾍﾟｰｽﾘﾓｺﾝ許可／禁止(運転ﾓｰﾄﾞ)						○	○	○												
	3F子育て支援ｽﾍﾟｰｽﾘﾓｺﾝ許可／禁止(設定温度)						○	○	○												
	5F音響ﾌｯｸ室運転／停止指令						○	○	○												
	5F音響ﾌｯｸ室運転／停止ﾓﾆﾀ							○													
	5F音響ﾌｯｸ室空調機故障										○										
	5F音響ﾌｯｸ室運転ﾓｰﾄﾞ設定					○		○	○												
	5F音響ﾌｯｸ室運転ﾓｰﾄﾞﾓﾆﾀ							○		○											
	5F音響ﾌｯｸ室風量指令					○		○	○												
	5F音響ﾌｯｸ室風量ﾓﾆﾀ							○		○											

記号	名称	リモート盤	動力盤	取合	操作			表示					計測			計量					備考
					設定	切換	発停	状態	COS故障	トリップ故障	警報		温度	湿度	その他						
	5F音響ﾌｯｸ室室温ﾓﾆﾀ												○								
	5F音響ﾌｯｸ室設定温度指令				○																
	5F音響ﾌｯｸ室ﾌｨﾙﾀｻｲﾝﾓﾆﾀ											○									
	5F音響ﾌｯｸ室ﾌｨﾙﾀｻｲﾝﾘｾｯﾄ指令											○									
	5F音響ﾌｯｸ室ﾘﾓｺﾝ許可／禁止(運転／停止)						○	○	○												
	5F音響ﾌｯｸ室ﾘﾓｺﾝ許可／禁止(運転ﾓｰﾄﾞ)						○	○	○												
	5F音響ﾌｯｸ室ﾘﾓｺﾝ許可／禁止(設定温度)						○	○	○												
	5F X線室運転／停止指令						○	○	○												
	5F X線室運転／停止ﾓﾆﾀ							○													
	5F X線室空調機故障											○									
	5F X線室運転ﾓｰﾄﾞ設定					○		○	○												
	5F X線室運転ﾓｰﾄﾞﾓﾆﾀ							○			○										
	5F X線室風量指令					○		○	○												
	5F X線室風量ﾓﾆﾀ							○			○										
	5F X線室室温ﾓﾆﾀ												○								
	5F X線室設定温度指令				○																
	5F X線室ﾌｨﾙﾀｻｲﾝﾓﾆﾀ											○									
	5F X線室ﾌｨﾙﾀｻｲﾝﾘｾｯﾄ指令											○									
	5F X線室ﾘﾓｺﾝ許可／禁止(運転／停止)						○	○	○												
	5F X線室ﾘﾓｺﾝ許可／禁止(運転ﾓｰﾄﾞ)						○	○	○												
	5F X線室ﾘﾓｺﾝ許可／禁止(設定温度)						○	○	○												
	5F X線室風向指令					○															
	5F X線室風向ﾓﾆﾀ							○													
	8F選挙管理委員会事務室運転／停止指令						○	○	○												
	8F選挙管理委員会事務室運転／停止ﾓﾆﾀ							○													
	8F選挙管理委員会事務室空調機故障											○									
	8F選挙管理委員会事務室運転ﾓｰﾄﾞ設定					○		○	○												
	8F選挙管理委員会事務室運転ﾓｰﾄﾞﾓﾆﾀ							○			○										
	8F選挙管理委員会事務室風量指令					○		○	○												
	8F選挙管理委員会事務室風量ﾓﾆﾀ							○			○										
	8F選挙管理委員会事務室室温ﾓﾆﾀ												○								
	8F選挙管理委員会事務室設定温度指令				○																
	8F選挙管理委員会事務室ﾌｨﾙﾀｻｲﾝﾓﾆﾀ											○									
	8F選挙管理委員会事務室ﾌｨﾙﾀｻｲﾝﾘｾｯﾄ											○									
	8F選挙管理委員会事務室ﾘﾓｺﾝ許可／禁止(運転／停止)						○	○	○												
	8F選挙管理委員会事務室ﾘﾓｺﾝ許可／禁止(運転ﾓｰﾄﾞ)						○	○	○												
	8F選挙管理委員会事務室ﾘﾓｺﾝ許可／禁止(設定温度)						○	○	○												
	RF EV機械室S1運転／停止指令						○	○	○												
	RF EV機械室S1運転／停止ﾓﾆﾀ							○													
	RF EV機械室S1空調機故障											○									
	RF EV機械室S1運転ﾓｰﾄﾞ設定					○		○	○												
	RF EV機械室S1運転ﾓｰﾄﾞﾓﾆﾀ							○			○										
	RF EV機械室S1風量指令					○		○	○												
	RF EV機械室S1風量ﾓﾆﾀ							○			○										
	RF EV機械室S1室温ﾓﾆﾀ												○								
	RF EV機械室S1設定温度指令				○																
	RF EV機械室S1ﾌｨﾙﾀｻｲﾝﾓﾆﾀ											○									
	RF EV機械室S1ﾌｨﾙﾀｻｲﾝﾘｾｯﾄ指令											○									
	RF EV機械室S1ﾘﾓｺﾝ許可／禁止(運転／停止)						○	○	○												
	RF EV機械室S1ﾘﾓｺﾝ許可／禁止(運転ﾓｰﾄﾞ)						○	○	○												
	RF EV機械室S1ﾘﾓｺﾝ許可／禁止(設定温度)						○	○	○												
	RF EV機械室S1風向指令					○															
	RF EV機械室S1風向ﾓﾆﾀ							○													
	RF EV機械室S2運転／停止指令						○	○	○												
	RF EV機械室S2運転／停止ﾓﾆﾀ							○													
	RF EV機械室S2空調機故障											○									
	RF EV機械室S2運転ﾓｰﾄﾞ設定					○		○	○												
	RF EV機械室S2運転ﾓｰﾄﾞﾓﾆﾀ							○			○										
	RF EV機械室S2風量指令					○		○	○												
	RF EV機械室S2風量ﾓﾆﾀ							○			○										
	RF EV機械室S2室温ﾓﾆﾀ												○								
	RF EV機械室S2設定温度指令				○																
	RF EV機械室S2ﾌｨﾙﾀｻｲﾝﾓﾆﾀ											○									
	RF EV機械室S2ﾌｨﾙﾀｻｲﾝﾘｾｯﾄ指令											○									
	RF EV機械室S2ﾘﾓｺﾝ許可／禁止(運転／停止)						○	○	○												
	RF EV機械室S2ﾘﾓｺﾝ許可／禁止(運転ﾓｰﾄﾞ)						○	○	○												
	RF EV機械室S2ﾘﾓｺﾝ許可／禁止(設定温度)						○	○	○												
	RF EV機械室S2風向指令					○															
	RF EV機械室S2風向ﾓﾆﾀ							○													
	1F付室運転／停止指令						○	○	○												
	1F付室運転／停止ﾓﾆﾀ							○													
	1F付室空調機故障											○									
	1F付室運転ﾓｰﾄﾞ設定					○		○	○												

鹿島・東畑設計共同企業体

鹿島建設株式会社一級建築士事務所
株式会社東畑建築事務所

設備　協力会社	
会社名	新菱冷熱工業(株) 横浜支店
担当者	

竣工図	2013.02.28
工事監理	担当 / 班工

戸塚駅西口第1地区第二種市街地再開発事業に伴う
公益施設整備事業新築工事
空調設備（自動制御設備）
中央管理点入出力一覧表（13）

SCALE　N.S　DATE　2011 — 4 — 28

設計責任者	設計担当者				DA担当者	CD参画DA担当者
平岡　雅徳	弘志	豊仁	中川	純	小沢　寿吾	武藤　敏明
	伸介	雄介	紗弥	広吾		
	鈴木					

一級建築士　241713
八木 佳

JOB　090536B

DWG　M — 435

本図面は建物の維持管理のための参考資料です。建物の現状と図面が完全に一致していることを保証するものではありません。

記号	名称	リモート盤	動力盤	取合	操作			表示				計測			計量				備考
					設定	切換	発停	状態	COS故障	トリップ故障	警報	温度	湿度	その他					
	1F付室運転ﾓｰﾄﾞﾓﾆﾀ							○		○									
	1F付室風量指令					○		○	○										
	1F付室風量ﾓﾆﾀ							○		○									
	1F付室室温ﾓﾆﾀ											○							
	1F付室設定温度指令				○														
	1F付室ﾌｨﾙﾀｻｲﾝﾓﾆﾀ										○								
	1F付室ﾌｨﾙﾀｻｲﾝﾘｾｯﾄ指令										○								
	1F付室ﾘﾓｺﾝ許可／禁止(運転／停止)						○	○	○										
	1F付室ﾘﾓｺﾝ許可／禁止(運転ﾓｰﾄﾞ)						○	○	○										
	1F付室ﾘﾓｺﾝ許可／禁止(設定温度)						○	○	○										
	1F付室省ｴﾈ設定指令						○	○	○										
	1F付室省ｴﾈ設定ﾓﾆﾀ							○											
	3F昇降ﾛﾋﾞｰ運転／停止指令						○	○	○										
	3F昇降ﾛﾋﾞｰ運転／停止ﾓﾆﾀ							○											
	3F昇降ﾛﾋﾞｰ空調機故障										○								
	3F昇降ﾛﾋﾞｰ運転ﾓｰﾄﾞ設定					○		○	○										
	3F昇降ﾛﾋﾞｰ運転ﾓｰﾄﾞﾓﾆﾀ							○		○									
	3F昇降ﾛﾋﾞｰ風量指令					○		○	○										
	3F昇降ﾛﾋﾞｰ風量ﾓﾆﾀ							○		○									
	3F昇降ﾛﾋﾞｰ室温ﾓﾆﾀ											○							
	3F昇降ﾛﾋﾞｰ設定温度指令				○														
	3F昇降ﾛﾋﾞｰﾌｨﾙﾀｻｲﾝﾓﾆﾀ										○								
	3F昇降ﾛﾋﾞｰﾌｨﾙﾀｻｲﾝﾘｾｯﾄ指令										○								
	3F昇降ﾛﾋﾞｰﾘﾓｺﾝ許可／禁止(運転／停止)						○	○	○										
	3F昇降ﾛﾋﾞｰﾘﾓｺﾝ許可／禁止(運転ﾓｰﾄﾞ)						○	○	○										
	3F昇降ﾛﾋﾞｰﾘﾓｺﾝ許可／禁止(設定温度)						○	○	○										
	3F昇降ﾛﾋﾞｰ省ｴﾈ設定指令						○	○	○										
	3F昇降ﾛﾋﾞｰ省ｴﾈ設定ﾓﾆﾀ							○											
	2F保健年金課事務室1運転／停止指令						○	○	○										
	2F保健年金課事務室1運転／停止ﾓﾆﾀ							○											
	2F保健年金課事務室1空調機故障										○								
	2F保健年金課事務室1運転ﾓｰﾄﾞ設定					○		○	○										
	2F保健年金課事務室1運転ﾓｰﾄﾞﾓﾆﾀ							○		○									
	2F保健年金課事務室1風量指令					○		○	○										
	2F保健年金課事務室1風量ﾓﾆﾀ							○		○									
	2F保健年金課事務室1室温ﾓﾆﾀ											○							
	2F保健年金課事務室1設定温度指令				○														
	2F保健年金課事務室1ﾌｨﾙﾀｻｲﾝﾓﾆﾀ										○								
	2F保健年金課事務室1ﾌｨﾙﾀｻｲﾝﾘｾｯﾄ										○								
	2F保健年金課事務室1ﾘﾓｺﾝ許可／禁止(運転／停止)						○	○	○										
	2F保健年金課事務室1ﾘﾓｺﾝ許可／禁止(運転ﾓｰﾄﾞ)						○	○	○										
	2F保健年金課事務室1ﾘﾓｺﾝ許可／禁止(設定温度)						○	○	○										
	2F保健年金課事務室1省ｴﾈ設定指令						○	○	○										
	2F保健年金課事務室1省ｴﾈ設定ﾓﾆﾀ							○											
	2F保健年金課事務室2運転／停止指令						○	○	○										
	2F保健年金課事務室2運転／停止ﾓﾆﾀ							○											
	2F保健年金課事務室2空調機故障										○								
	2F保健年金課事務室2運転ﾓｰﾄﾞ設定					○		○	○										
	2F保健年金課事務室2運転ﾓｰﾄﾞﾓﾆﾀ							○		○									
	2F保健年金課事務室2風量指令					○		○	○										
	2F保健年金課事務室2風量ﾓﾆﾀ							○		○									
	2F保健年金課事務室2室温ﾓﾆﾀ											○							
	2F保健年金課事務室2設定温度指令				○														
	2F保健年金課事務室2ﾌｨﾙﾀｻｲﾝﾓﾆﾀ										○								
	2F保健年金課事務室2ﾌｨﾙﾀｻｲﾝﾘｾｯﾄ										○								
	2F保健年金課事務室2ﾘﾓｺﾝ許可／禁止(運転／停止)						○	○	○										
	2F保健年金課事務室2ﾘﾓｺﾝ許可／禁止(運転ﾓｰﾄﾞ)						○	○	○										
	2F保健年金課事務室2ﾘﾓｺﾝ許可／禁止(設定温度)						○	○	○										
	2F保健年金課事務室2省ｴﾈ設定指令						○	○	○										
	2F保健年金課事務室2省ｴﾈ設定ﾓﾆﾀ							○											
	2F保健年金課事務室3運転／停止指令						○	○	○										
	2F保健年金課事務室3運転／停止ﾓﾆﾀ							○											
	2F保健年金課事務室3空調機故障										○								
	2F保健年金課事務室3運転ﾓｰﾄﾞ設定					○		○	○										
	2F保健年金課事務室3運転ﾓｰﾄﾞﾓﾆﾀ							○		○									
	2F保健年金課事務室3風量指令					○		○	○										
	2F保健年金課事務室3風量ﾓﾆﾀ							○		○									
	2F保健年金課事務室3室温ﾓﾆﾀ											○							
	2F保健年金課事務室3設定温度指令				○														
	2F保健年金課事務室3ﾌｨﾙﾀｻｲﾝﾓﾆﾀ										○								
	2F保健年金課事務室3ﾌｨﾙﾀｻｲﾝﾘｾｯﾄ										○								
	2F保健年金課事務室3ﾘﾓｺﾝ許可／禁止(運転／停止)						○	○	○										
	2F保健年金課事務室3ﾘﾓｺﾝ許可／禁止(運転ﾓｰﾄﾞ)						○	○	○										
	2F保健年金課事務室3ﾘﾓｺﾝ許可／禁止(設定温度)						○	○	○										
	2F保健年金課事務室3省ｴﾈ設定指令						○	○	○										

記号	名称	リモート盤	動力盤	取合	操作			表示				計測			計量				備考
					設定	切換	発停	状態	COS故障	トリップ故障	警報	温度	湿度	その他					
	2F保健年金課事務室3省ｴﾈ設定ﾓﾆﾀ							○											
	2F保健年金課事務室4運転／停止指令						○	○	○										
	2F保健年金課事務室4運転／停止ﾓﾆﾀ							○											
	2F保健年金課事務室4空調機故障										○								
	2F保健年金課事務室4運転ﾓｰﾄﾞ設定					○		○	○										
	2F保健年金課事務室4運転ﾓｰﾄﾞﾓﾆﾀ							○		○									
	2F保健年金課事務室4風量指令					○		○	○										
	2F保健年金課事務室4風量ﾓﾆﾀ							○		○									
	2F保健年金課事務室4室温ﾓﾆﾀ											○							
	2F保健年金課事務室4設定温度指令				○														
	2F保健年金課事務室4ﾌｨﾙﾀｻｲﾝﾓﾆﾀ										○								
	2F保健年金課事務室4ﾌｨﾙﾀｻｲﾝﾘｾｯﾄ										○								
	2F保健年金課事務室4ﾘﾓｺﾝ許可／禁止(運転／停止)						○	○	○										
	2F保健年金課事務室4ﾘﾓｺﾝ許可／禁止(運転ﾓｰﾄﾞ)						○	○	○										
	2F保健年金課事務室4ﾘﾓｺﾝ許可／禁止(設定温度)						○	○	○										
	2F保健年金課事務室4省ｴﾈ設定指令						○	○	○										
	2F保健年金課事務室4省ｴﾈ設定ﾓﾆﾀ							○											
	2F戸籍課・証明書窓口1運転／停止指令						○	○	○										
	2F戸籍課・証明書窓口1運転／停止ﾓﾆﾀ							○											
	2F戸籍課・証明書窓口1空調機故障										○								
	2F戸籍課・証明書窓口1運転ﾓｰﾄﾞ設定					○		○	○										
	2F戸籍課・証明書窓口1運転ﾓｰﾄﾞﾓﾆﾀ							○		○									
	2F戸籍課・証明書窓口1風量指令					○		○	○										
	2F戸籍課・証明書窓口1風量ﾓﾆﾀ							○		○									
	2F戸籍課・証明書窓口1室温ﾓﾆﾀ											○							
	2F戸籍課・証明書窓口1設定温度指令				○														
	2F戸籍課・証明書窓口1ﾌｨﾙﾀｻｲﾝﾓﾆﾀ										○								
	2F戸籍課・証明書窓口1ﾌｨﾙﾀｻｲﾝﾘｾｯﾄ										○								
	2F戸籍課・証明書窓口1ﾘﾓｺﾝ許可／禁止(運転／停止)						○	○	○										
	2F戸籍課・証明書窓口1ﾘﾓｺﾝ許可／禁止(運転ﾓｰﾄﾞ)						○	○	○										
	2F戸籍課・証明書窓口1ﾘﾓｺﾝ許可／禁止(設定温度)						○	○	○										
	2F戸籍課・証明書窓口1省ｴﾈ設定指令						○	○	○										
	2F戸籍課・証明書窓口1省ｴﾈ設定ﾓﾆﾀ							○											
	2F戸籍課・証明書窓口2運転／停止指令						○	○	○										
	2F戸籍課・証明書窓口2運転／停止ﾓﾆﾀ							○											
	2F戸籍課・証明書窓口2空調機故障										○								
	2F戸籍課・証明書窓口2運転ﾓｰﾄﾞ設定					○		○	○										
	2F戸籍課・証明書窓口2運転ﾓｰﾄﾞﾓﾆﾀ							○		○									
	2F戸籍課・証明書窓口2風量指令					○		○	○										
	2F戸籍課・証明書窓口2風量ﾓﾆﾀ							○		○									
	2F戸籍課・証明書窓口2室温ﾓﾆﾀ											○							
	2F戸籍課・証明書窓口2設定温度指令				○														
	2F戸籍課・証明書窓口2ﾌｨﾙﾀｻｲﾝﾓﾆﾀ										○								
	2F戸籍課・証明書窓口2ﾌｨﾙﾀｻｲﾝﾘｾｯﾄ										○								
	2F戸籍課・証明書窓口2ﾘﾓｺﾝ許可／禁止(運転／停止)						○	○	○										
	2F戸籍課・証明書窓口2ﾘﾓｺﾝ許可／禁止(運転ﾓｰﾄﾞ)						○	○	○										
	2F戸籍課・証明書窓口2ﾘﾓｺﾝ許可／禁止(設定温度)						○	○	○										
	2F戸籍課・証明書窓口2省ｴﾈ設定指令						○	○	○										
	2F戸籍課・証明書窓口2省ｴﾈ設定ﾓﾆﾀ							○											
	2F戸籍課・証明書窓口3運転／停止指令						○	○	○										
	2F戸籍課・証明書窓口3運転／停止ﾓﾆﾀ							○											
	2F戸籍課・証明書窓口3空調機故障										○								
	2F戸籍課・証明書窓口3運転ﾓｰﾄﾞ設定					○		○	○										
	2F戸籍課・証明書窓口3運転ﾓｰﾄﾞﾓﾆﾀ							○		○									
	2F戸籍課・証明書窓口3風量指令					○		○	○										
	2F戸籍課・証明書窓口3風量ﾓﾆﾀ							○		○									
	2F戸籍課・証明書窓口3室温ﾓﾆﾀ											○							
	2F戸籍課・証明書窓口3設定温度指令				○														
	2F戸籍課・証明書窓口3ﾌｨﾙﾀｻｲﾝﾓﾆﾀ										○								
	2F戸籍課・証明書窓口3ﾌｨﾙﾀｻｲﾝﾘｾｯﾄ										○								
	2F戸籍課・証明書窓口3ﾘﾓｺﾝ許可／禁止(運転／停止)						○	○	○										
	2F戸籍課・証明書窓口3ﾘﾓｺﾝ許可／禁止(運転ﾓｰﾄﾞ)						○	○	○										
	2F戸籍課・証明書窓口3ﾘﾓｺﾝ許可／禁止(設定温度)						○	○	○										
	2F戸籍課・証明書窓口3省ｴﾈ設定指令						○	○	○										
	2F戸籍課・証明書窓口3省ｴﾈ設定ﾓﾆﾀ							○											
	2F戸籍課・証明書窓口4運転／停止指令						○	○	○										
	2F戸籍課・証明書窓口4運転／停止ﾓﾆﾀ							○											
	2F戸籍課・証明書窓口4空調機故障										○								
	2F戸籍課・証明書窓口4運転ﾓｰﾄﾞ設定					○		○	○										
	2F戸籍課・証明書窓口4運転ﾓｰﾄﾞﾓﾆﾀ							○		○									
	2F戸籍課・証明書窓口4風量指令					○		○	○										
	2F戸籍課・証明書窓口4風量ﾓﾆﾀ							○		○									
	2F戸籍課・証明書窓口4室温ﾓﾆﾀ											○							
	2F戸籍課・証明書窓口4設定温度指令				○														
	2F戸籍課・証明書窓口4ﾌｨﾙﾀｻｲﾝﾓﾆﾀ										○								

鹿島・東畑設計共同企業体

鹿島建設株式会社一級建築士事務所
株式会社東畑建築事務所

設備　協力会社
会社名　新菱冷熱工業(株)
横浜支店
担当者

竣工図　2013.02.28
工事監理　設計　施工

戸塚駅西口第１地区第二種市街地再開発事業に伴う
公益施設整備事業新築工事
空調設備（自動制御設備）
中央管理点入出力一覧表（１４）

SCALE　N.S　DATE　2011 — 4 — 28

設計責任者　平岡 雅徳
設計担当者　弘志 豊仁 健仁 中川 純 鈴木 紀介 紗弥 広告
DA担当者　小沢 寿吾
CO故障DA担当者　武藤 敏明

一級建築士 241713
八木 佳

JOB　090536B
DWG　M — 436

本図面は建物の維持管理のための参考資料です。建物の現状と図面が完全に一致していることを保証するものではありません。

記号	名称	リモート盤	動力盤	取合	操作			表示					計測			計量				備考
					設定	切換	発停	状態	COS 監視	トリップ 監視	警報	温度	湿度	その他						
	2F戸籍課・証明書窓口4フォルサインリセット										○									
	2F戸籍課・証明書窓口4リモコン許可／禁止（運転／停止）						○	○	○											
	2F戸籍課・証明書窓口4リモコン許可／禁止（運転モード）						○	○	○											
	2F戸籍課・証明書窓口4リモコン許可／禁止（設定温度）						○	○	○											
	2F戸籍課・証明書窓口4省エネ設定指令						○	○	○											
	2F戸籍課・証明書窓口4省エネ設定モニタ							○												
	2F戸籍課書庫運転／停止指令						○	○	○											
	2F戸籍課書庫運転／停止モニタ							○												
	2F戸籍課書庫空調機故障										○									
	2F戸籍課書庫運転モード設定					○		○	○											
	2F戸籍課書庫運転モードモニタ							○		○										
	2F戸籍課書庫風量指令					○		○	○											
	2F戸籍課書庫風量モニタ							○		○										
	2F戸籍課書庫室温モニタ											○								
	2F戸籍課書庫設定温度指令				○															
	2F戸籍課書庫フォルサインモニタ										○									
	2F戸籍課書庫フォルサインリセット指令										○									
	2F戸籍課書庫リモコン許可／禁止（運転／停止）						○	○	○											
	2F戸籍課書庫リモコン許可／禁止（運転モード）						○	○	○											
	2F戸籍課書庫リモコン許可／禁止（設定温度）						○	○	○											
	2F戸籍課書庫風向指令				○															
	2F戸籍課書庫風向モニタ							○												
	2F戸籍課書庫省エネ設定指令						○	○	○											
	2F戸籍課書庫省エネ設定モニタ							○												
	2F保健年金課会議室1運転／停止指令						○	○	○											
	2F保健年金課会議室1運転／停止モニタ							○												
	2F保健年金課会議室1空調機故障										○									
	2F保健年金課会議室1運転モード設定					○		○	○											
	2F保健年金課会議室1運転モードモニタ							○		○										
	2F保健年金課会議室1風量指令					○		○	○											
	2F保健年金課会議室1風量モニタ							○		○										
	2F保健年金課会議室1室温モニタ											○								
	2F保健年金課会議室1設定温度指令				○															
	2F保健年金課会議室1フォルサインモニタ										○									
	2F保健年金課会議室1フォルサインリセット										○									
	2F保健年金課会議室1リモコン許可／禁止（運転／停止）						○	○	○											
	2F保健年金課会議室1リモコン許可／禁止（運転モード）						○	○	○											
	2F保健年金課会議室1リモコン許可／禁止（設定温度）						○	○	○											
	2F保健年金課会議室1省エネ設定指令						○	○	○											
	2F保健年金課会議室1省エネ設定モニタ							○												
	2F保健年金課会議室2運転／停止指令						○	○	○											
	2F保健年金課会議室2運転／停止モニタ							○												
	2F保健年金課会議室2空調機故障										○									
	2F保健年金課会議室2運転モード設定					○		○	○											
	2F保健年金課会議室2運転モードモニタ							○		○										
	2F保健年金課会議室2風量指令					○		○	○											
	2F保健年金課会議室2風量モニタ							○		○										
	2F保健年金課会議室2室温モニタ											○								
	2F保健年金課会議室2設定温度指令				○															
	2F保健年金課会議室2フォルサインモニタ										○									
	2F保健年金課会議室2フォルサインリセット										○									
	2F保健年金課会議室2リモコン許可／禁止（運転／停止）						○	○	○											
	2F保健年金課会議室2リモコン許可／禁止（運転モード）						○	○	○											
	2F保健年金課会議室2リモコン許可／禁止（設定温度）						○	○	○											
	2F保健年金課会議室2省エネ設定指令						○	○	○											
	2F保健年金課会議室2省エネ設定モニタ							○												
	2F職員専用廊下1運転／停止指令						○	○	○											
	2F職員専用廊下1運転／停止モニタ							○												
	2F職員専用廊下1空調機故障										○									
	2F職員専用廊下1運転モード設定					○		○	○											
	2F職員専用廊下1運転モードモニタ							○		○										
	2F職員専用廊下1風量指令					○		○	○											
	2F職員専用廊下1風量モニタ							○		○										
	2F職員専用廊下1室温モニタ											○								
	2F職員専用廊下1設定温度指令				○															
	2F職員専用廊下1フォルサインモニタ										○									
	2F職員専用廊下1フォルサインリセット指令										○									
	2F職員専用廊下1リモコン許可／禁止（運転／停止）						○	○	○											
	2F職員専用廊下1リモコン許可／禁止（運転モード）						○	○	○											
	2F職員専用廊下1リモコン許可／禁止（設定温度）						○	○	○											
	2F職員専用廊下1省エネ設定指令						○	○	○											
	2F職員専用廊下1省エネ設定モニタ							○												
	2F職員専用廊下2運転／停止指令						○	○	○											
	2F職員専用廊下2運転／停止モニタ							○												

記号	名称	リモート盤	動力盤	取合	操作			表示					計測			計量				備考
					設定	切換	発停	状態	COS 監視	トリップ 監視	警報	温度	湿度	その他						
	2F職員専用廊下2運転モード設定					○		○	○											
	2F職員専用廊下2運転モードモニタ							○		○										
	2F職員専用廊下2風量指令					○		○	○											
	2F職員専用廊下2風量モニタ							○		○										
	2F職員専用廊下2室温モニタ											○								
	2F職員専用廊下2設定温度指令				○															
	2F職員専用廊下2フォルサインモニタ											○								
	2F職員専用廊下2フォルサインリセット指令											○								
	2F職員専用廊下2リモコン許可／禁止（運転／停止）						○	○	○											
	2F職員専用廊下2リモコン許可／禁止（運転モード）						○	○	○											
	2F職員専用廊下2リモコン許可／禁止（設定温度）						○	○	○											
	2F職員専用廊下2省エネ設定指令						○	○	○											
	2F職員専用廊下2省エネ設定モニタ							○												
	2F昇降ロビー運転／停止指令						○	○	○											
	2F昇降ロビー運転／停止モニタ							○												
	2F昇降ロビー空調機故障											○								
	2F昇降ロビー運転モード設定					○		○	○											
	2F昇降ロビー運転モードモニタ							○		○										
	2F昇降ロビー風量指令					○		○	○											
	2F昇降ロビー風量モニタ							○		○										
	2F昇降ロビー室温モニタ											○								
	2F昇降ロビー設定温度指令				○															
	2F昇降ロビーフォルサインモニタ											○								
	2F昇降ロビーフォルサインリセット指令											○								
	2F昇降ロビーリモコン許可／禁止（運転／停止）						○	○	○											
	2F昇降ロビーリモコン許可／禁止（運転モード）						○	○	○											
	2F昇降ロビーリモコン許可／禁止（設定温度）						○	○	○											
	2F昇降ロビー省エネ設定指令						○	○	○											
	2F昇降ロビー省エネ設定モニタ							○												
	2F職員専用廊下1－1運転／停止指令						○	○	○											
	2F職員専用廊下1－1運転／停止モニタ							○												
	2F職員専用廊下1－1空調機故障											○								
	2F職員専用廊下1－1運転モード設定					○		○	○											
	2F職員専用廊下1－1運転モードモニタ							○		○										
	2F職員専用廊下1－1風量指令					○		○	○											
	2F職員専用廊下1－1風量モニタ							○		○										
	2F職員専用廊下1－1室温モニタ											○								
	2F職員専用廊下1－1設定温度指令				○															
	2F職員専用廊下1－1フォルサインモニタ											○								
	2F職員専用廊下1－1フォルサインリセット指											○								
	2F職員専用廊下1－1リモコン許可／禁止（運転／停止）						○	○	○											
	2F職員専用廊下1－1リモコン許可／禁止（運転モード）						○	○	○											
	2F職員専用廊下1－1リモコン許可／禁止（設定温度）						○	○	○											
	2F職員専用廊下1－1省エネ設定指令						○	○	○											
	2F職員専用廊下1－1省エネ設定モニタ							○												
	2F職員専用廊下1－2運転／停止指令						○	○	○											
	2F職員専用廊下1－2運転／停止モニタ							○												
	2F職員専用廊下1－2空調機故障											○								
	2F職員専用廊下1－2運転モード設定					○		○	○											
	2F職員専用廊下1－2運転モードモニタ							○		○										
	2F職員専用廊下1－2風量指令					○		○	○											
	2F職員専用廊下1－2風量モニタ							○		○										
	2F職員専用廊下1－2室温モニタ											○								
	2F職員専用廊下1－2設定温度指令				○															
	2F職員専用廊下1－2フォルサインモニタ											○								
	2F職員専用廊下1－2フォルサインリセット指											○								
	2F職員専用廊下1－2リモコン許可／禁止（運転／停止）						○	○	○											
	2F職員専用廊下1－2リモコン許可／禁止（運転モード）						○	○	○											
	2F職員専用廊下1－2リモコン許可／禁止（設定温度）						○	○	○											
	2F職員専用廊下1－2省エネ設定指令						○	○	○											
	2F職員専用廊下1－2省エネ設定モニタ							○												
	3F多目的スペース小1運転／停止指令						○	○	○											
	3F多目的スペース小1運転／停止モニタ							○												
	3F多目的スペース小1空調機故障											○								
	3F多目的スペース小1運転モード設定					○		○	○											
	3F多目的スペース小1運転モードモニタ							○		○										
	3F多目的スペース小1風量指令					○		○	○											
	3F多目的スペース小1風量モニタ							○		○										
	3F多目的スペース小1室温モニタ											○								
	3F多目的スペース小1設定温度指令				○															
	3F多目的スペース小1フォルサインモニタ											○								
	3F多目的スペース小1フォルサインリセット指											○								
	3F多目的スペース小1リモコン許可／禁止（運転／停止）						○	○	○											
	3F多目的スペース小1リモコン許可／禁止（運転モード）						○	○	○											
	3F多目的スペース小1リモコン許可／禁止（設定温度）						○	○	○											

鹿島・東畑設計共同企業体

鹿島建設株式会社一級建築士事務所
株式会社東畑建築事務所

設備　協力会社
会社名　新菱冷熱工業(株)
横浜支店
担当者

竣工図　2013.02.28
工事管理　設計　施工

戸塚駅西口第1地区第二種市街地再開発事業に伴う
公益施設整備事業新築工事
空調設備（自動制御設備）
中央管理点入出力一覧表（15）

SCALE　N.S　DATE　2011 — 4 — 28

設計責任者	設計担当者	DA担当者	CO原価DA担当者
平岡　雅徳	弘志　豊仁 伸吾　雄仁　中川　純 鈴木　紘介　紗也　広告	小沢　寿吾	武藤　敏明

一級建築士　241713
八木 佳

JOB　090536B
DWG　M — 437

本図面は建物の維持管理のための参考資料です。建物の現状と図面が完全に一致していることを保証するものではありません。

記号	名称	リモート盤	動力盤	取合	操作			表示				計測			計量				備考
					設定	切換	発停	状態	COS故障	トリップ故障	警報	温度	湿度	その他					
	3F多目的ｽﾍﾟｰｽ小1省ｴﾈ設定指令						○	○	○										
	3F多目的ｽﾍﾟｰｽ小1省ｴﾈ設定ﾓﾆﾀ							○											
	3F多目的ｽﾍﾟｰｽ小2運転／停止指令						○	○	○										
	3F多目的ｽﾍﾟｰｽ小2運転／停止ﾓﾆﾀ							○											
	3F多目的ｽﾍﾟｰｽ小2空調機故障										○								
	3F多目的ｽﾍﾟｰｽ小2運転ﾓｰﾄﾞ設定					○		○	○										
	3F多目的ｽﾍﾟｰｽ小2運転ﾓｰﾄﾞﾓﾆﾀ							○		○									
	3F多目的ｽﾍﾟｰｽ小2風量指令					○		○	○										
	3F多目的ｽﾍﾟｰｽ小2風量ﾓﾆﾀ							○		○									
	3F多目的ｽﾍﾟｰｽ小2室温ﾓﾆﾀ											○							
	3F多目的ｽﾍﾟｰｽ小2設定温度指令				○														
	3F多目的ｽﾍﾟｰｽ小2ﾌｨﾙﾀｻｲﾝﾓﾆﾀ										○								
	3F多目的ｽﾍﾟｰｽ小2ﾌｨﾙﾀｻｲﾝﾘｾｯﾄ指										○								
	3F多目的ｽﾍﾟｰｽ小2ﾘﾓｺﾝ許可／禁止（運転／停止）						○	○	○										
	3F多目的ｽﾍﾟｰｽ小2ﾘﾓｺﾝ許可／禁止（運転ﾓｰﾄﾞ）						○	○	○										
	3F多目的ｽﾍﾟｰｽ小2ﾘﾓｺﾝ許可／禁止（設定温度）						○	○	○										
	3F多目的ｽﾍﾟｰｽ小2省ｴﾈ設定指令						○	○	○										
	3F多目的ｽﾍﾟｰｽ小2省ｴﾈ設定ﾓﾆﾀ							○											
	3F多目的ｽﾍﾟｰｽ小3運転／停止指令						○	○	○										
	3F多目的ｽﾍﾟｰｽ小3運転／停止ﾓﾆﾀ							○											
	3F多目的ｽﾍﾟｰｽ小3空調機故障										○								
	3F多目的ｽﾍﾟｰｽ小3運転ﾓｰﾄﾞ設定					○		○	○										
	3F多目的ｽﾍﾟｰｽ小3運転ﾓｰﾄﾞﾓﾆﾀ							○		○									
	3F多目的ｽﾍﾟｰｽ小3風量指令					○		○	○										
	3F多目的ｽﾍﾟｰｽ小3風量ﾓﾆﾀ							○		○									
	3F多目的ｽﾍﾟｰｽ小3室温ﾓﾆﾀ											○							
	3F多目的ｽﾍﾟｰｽ小3設定温度指令				○														
	3F多目的ｽﾍﾟｰｽ小3ﾌｨﾙﾀｻｲﾝﾓﾆﾀ										○								
	3F多目的ｽﾍﾟｰｽ小3ﾌｨﾙﾀｻｲﾝﾘｾｯﾄ指令										○								
	3F多目的ｽﾍﾟｰｽ小3ﾘﾓｺﾝ許可／禁止（運転／停止）						○	○	○										
	3F多目的ｽﾍﾟｰｽ小3ﾘﾓｺﾝ許可／禁止（運転ﾓｰﾄﾞ）						○	○	○										
	3F多目的ｽﾍﾟｰｽ小3ﾘﾓｺﾝ許可／禁止（設定温度）						○	○	○										
	3F多目的ｽﾍﾟｰｽ小3省ｴﾈ設定指令						○	○	○										
	3F多目的ｽﾍﾟｰｽ小3省ｴﾈ設定ﾓﾆﾀ							○											
	3F控室1運転／停止指令						○	○	○										
	3F控室1運転／停止ﾓﾆﾀ							○											
	3F控室1空調機故障										○								
	3F控室1運転ﾓｰﾄﾞ設定					○		○	○										
	3F控室1運転ﾓｰﾄﾞﾓﾆﾀ							○		○									
	3F控室1風量指令					○		○	○										
	3F控室1風量ﾓﾆﾀ							○		○									
	3F控室1室温ﾓﾆﾀ											○							
	3F控室1設定温度指令				○														
	3F控室1ﾌｨﾙﾀｻｲﾝﾓﾆﾀ										○								
	3F控室1ﾌｨﾙﾀｻｲﾝﾘｾｯﾄ指令										○								
	3F控室1ﾘﾓｺﾝ許可／禁止（運転／停止）						○	○	○										
	3F控室1ﾘﾓｺﾝ許可／禁止（運転ﾓｰﾄﾞ）						○	○	○										
	3F控室1ﾘﾓｺﾝ許可／禁止（設定温度）						○	○	○										
	3F控室1風向指令					○													
	3F控室1風向ﾓﾆﾀ							○											
	3F控室1省ｴﾈ設定指令						○	○	○										
	3F控室1省ｴﾈ設定ﾓﾆﾀ							○											
	3F控室2運転／停止指令						○	○	○										
	3F控室2運転／停止ﾓﾆﾀ							○											
	3F控室2空調機故障										○								
	3F控室2運転ﾓｰﾄﾞ設定					○		○	○										
	3F控室2運転ﾓｰﾄﾞﾓﾆﾀ							○		○									
	3F控室2風量指令					○		○	○										
	3F控室2風量ﾓﾆﾀ							○		○									
	3F控室2室温ﾓﾆﾀ											○							
	3F控室2設定温度指令				○														
	3F控室2ﾌｨﾙﾀｻｲﾝﾓﾆﾀ										○								
	3F控室2ﾌｨﾙﾀｻｲﾝﾘｾｯﾄ指令										○								
	3F控室2ﾘﾓｺﾝ許可／禁止（運転／停止）						○	○	○										
	3F控室2ﾘﾓｺﾝ許可／禁止（運転ﾓｰﾄﾞ）						○	○	○										
	3F控室2ﾘﾓｺﾝ許可／禁止（設定温度）						○	○	○										
	3F控室2風向指令					○													
	3F控室2風向ﾓﾆﾀ							○											
	3F控室2省ｴﾈ設定指令						○	○	○										
	3F控室2省ｴﾈ設定ﾓﾆﾀ							○											
	3F多目的ｽﾍﾟｰｽ大1運転／停止指令						○	○	○										
	3F多目的ｽﾍﾟｰｽ大1運転／停止ﾓﾆﾀ							○											
	3F多目的ｽﾍﾟｰｽ大1空調機故障										○								
	3F多目的ｽﾍﾟｰｽ大1運転ﾓｰﾄﾞ設定					○		○	○										
	3F多目的ｽﾍﾟｰｽ大1運転ﾓｰﾄﾞﾓﾆﾀ							○		○									

記号	名称	リモート盤	動力盤	取合	操作			表示				計測			計量				備考
					設定	切換	発停	状態	COS故障	トリップ故障	警報	温度	湿度	その他					
	3F多目的ｽﾍﾟｰｽ大1風量指令					○		○	○										
	3F多目的ｽﾍﾟｰｽ大1風量ﾓﾆﾀ							○		○									
	3F多目的ｽﾍﾟｰｽ大1室温ﾓﾆﾀ											○							
	3F多目的ｽﾍﾟｰｽ大1設定温度指令				○														
	3F多目的ｽﾍﾟｰｽ大1ﾌｨﾙﾀｻｲﾝﾓﾆﾀ										○								
	3F多目的ｽﾍﾟｰｽ大1ﾌｨﾙﾀｻｲﾝﾘｾｯﾄ指										○								
	3F多目的ｽﾍﾟｰｽ大1ﾘﾓｺﾝ許可／禁止（運転／停止）						○	○	○										
	3F多目的ｽﾍﾟｰｽ大1ﾘﾓｺﾝ許可／禁止（運転ﾓｰﾄﾞ）						○	○	○										
	3F多目的ｽﾍﾟｰｽ大1ﾘﾓｺﾝ許可／禁止（設定温度）						○	○	○										
	3F多目的ｽﾍﾟｰｽ大1省ｴﾈ設定指令						○	○	○										
	3F多目的ｽﾍﾟｰｽ大1省ｴﾈ設定ﾓﾆﾀ							○											
	3F多目的ｽﾍﾟｰｽ大2運転／停止指令						○	○	○										
	3F多目的ｽﾍﾟｰｽ大2運転／停止ﾓﾆﾀ							○											
	3F多目的ｽﾍﾟｰｽ大2空調機故障										○								
	3F多目的ｽﾍﾟｰｽ大2運転ﾓｰﾄﾞ設定					○		○	○										
	3F多目的ｽﾍﾟｰｽ大2運転ﾓｰﾄﾞﾓﾆﾀ							○		○									
	3F多目的ｽﾍﾟｰｽ大2風量指令					○		○	○										
	3F多目的ｽﾍﾟｰｽ大2風量ﾓﾆﾀ							○		○									
	3F多目的ｽﾍﾟｰｽ大2室温ﾓﾆﾀ											○							
	3F多目的ｽﾍﾟｰｽ大2設定温度指令				○														
	3F多目的ｽﾍﾟｰｽ大2ﾌｨﾙﾀｻｲﾝﾓﾆﾀ										○								
	3F多目的ｽﾍﾟｰｽ大2ﾌｨﾙﾀｻｲﾝﾘｾｯﾄ指										○								
	3F多目的ｽﾍﾟｰｽ大2ﾘﾓｺﾝ許可／禁止（運転／停止）						○	○	○										
	3F多目的ｽﾍﾟｰｽ大2ﾘﾓｺﾝ許可／禁止（運転ﾓｰﾄﾞ）						○	○	○										
	3F多目的ｽﾍﾟｰｽ大2ﾘﾓｺﾝ許可／禁止（設定温度）						○	○	○										
	3F多目的ｽﾍﾟｰｽ大2省ｴﾈ設定指令						○	○	○										
	3F多目的ｽﾍﾟｰｽ大2省ｴﾈ設定ﾓﾆﾀ							○											
	3F多目的ｽﾍﾟｰｽ大3運転／停止指令						○	○	○										
	3F多目的ｽﾍﾟｰｽ大3運転／停止ﾓﾆﾀ							○											
	3F多目的ｽﾍﾟｰｽ大3空調機故障										○								
	3F多目的ｽﾍﾟｰｽ大3運転ﾓｰﾄﾞ設定					○		○	○										
	3F多目的ｽﾍﾟｰｽ大3運転ﾓｰﾄﾞﾓﾆﾀ							○		○									
	3F多目的ｽﾍﾟｰｽ大3風量指令					○		○	○										
	3F多目的ｽﾍﾟｰｽ大3風量ﾓﾆﾀ							○		○									
	3F多目的ｽﾍﾟｰｽ大3室温ﾓﾆﾀ											○							
	3F多目的ｽﾍﾟｰｽ大3設定温度指令				○														
	3F多目的ｽﾍﾟｰｽ大3ﾌｨﾙﾀｻｲﾝﾓﾆﾀ										○								
	3F多目的ｽﾍﾟｰｽ大3ﾌｨﾙﾀｻｲﾝﾘｾｯﾄ指										○								
	3F多目的ｽﾍﾟｰｽ大3ﾘﾓｺﾝ許可／禁止（運転／停止）						○	○	○										
	3F多目的ｽﾍﾟｰｽ大3ﾘﾓｺﾝ許可／禁止（運転ﾓｰﾄﾞ）						○	○	○										
	3F多目的ｽﾍﾟｰｽ大3ﾘﾓｺﾝ許可／禁止（設定温度）						○	○	○										
	3F多目的ｽﾍﾟｰｽ大3省ｴﾈ設定指令						○	○	○										
	3F多目的ｽﾍﾟｰｽ大3省ｴﾈ設定ﾓﾆﾀ							○											
	3F多目的ｽﾍﾟｰｽ大4運転／停止指令						○	○	○										
	3F多目的ｽﾍﾟｰｽ大4運転／停止ﾓﾆﾀ							○											
	3F多目的ｽﾍﾟｰｽ大4空調機故障										○								
	3F多目的ｽﾍﾟｰｽ大4運転ﾓｰﾄﾞ設定					○		○	○										
	3F多目的ｽﾍﾟｰｽ大4運転ﾓｰﾄﾞﾓﾆﾀ							○		○									
	3F多目的ｽﾍﾟｰｽ大4風量指令					○		○	○										
	3F多目的ｽﾍﾟｰｽ大4風量ﾓﾆﾀ							○		○									
	3F多目的ｽﾍﾟｰｽ大4室温ﾓﾆﾀ											○							
	3F多目的ｽﾍﾟｰｽ大4設定温度指令				○														
	3F多目的ｽﾍﾟｰｽ大4ﾌｨﾙﾀｻｲﾝﾓﾆﾀ										○								
	3F多目的ｽﾍﾟｰｽ大4ﾌｨﾙﾀｻｲﾝﾘｾｯﾄ指										○								
	3F多目的ｽﾍﾟｰｽ大4ﾘﾓｺﾝ許可／禁止（運転／停止）						○	○	○										
	3F多目的ｽﾍﾟｰｽ大4ﾘﾓｺﾝ許可／禁止（運転ﾓｰﾄﾞ）						○	○	○										
	3F多目的ｽﾍﾟｰｽ大4ﾘﾓｺﾝ許可／禁止（設定温度）						○	○	○										
	3F多目的ｽﾍﾟｰｽ大4省ｴﾈ設定指令						○	○	○										
	3F多目的ｽﾍﾟｰｽ大4省ｴﾈ設定ﾓﾆﾀ							○											
	3F厨房運転／停止指令						○	○	○										
	3F厨房運転／停止ﾓﾆﾀ							○											
	3F厨房空調機故障										○								
	3F厨房運転ﾓｰﾄﾞ設定					○		○	○										
	3F厨房運転ﾓｰﾄﾞﾓﾆﾀ							○		○									
	3F厨房室温ﾓﾆﾀ											○							
	3F厨房設定温度指令				○														
	3F厨房ﾌｨﾙﾀｻｲﾝﾓﾆﾀ										○								
	3F厨房ﾌｨﾙﾀｻｲﾝﾘｾｯﾄ指令										○								
	3F厨房ﾘﾓｺﾝ許可／禁止（運転／停止）						○	○	○										
	3F厨房ﾘﾓｺﾝ許可／禁止（運転ﾓｰﾄﾞ）						○	○	○										
	3F厨房ﾘﾓｺﾝ許可／禁止（設定温度）						○	○	○										
	3F厨房省ｴﾈ設定指令						○	○	○										
	3F厨房省ｴﾈ設定ﾓﾆﾀ							○											
	5F予防接種準備室運転／停止指令						○	○	○										
	5F予防接種準備室運転／停止ﾓﾆﾀ							○											

鹿島・東畑設計共同企業体
鹿島建設株式会社一級建築士事務所
株式会社東畑建築事務所

設備　協力会社
会社名　新菱冷熱工業(株)　横浜支店
担当者

竣工図　2013.02.28
工事監理　設計　施工

戸塚駅西口第１地区第二種市街地再開発事業に伴う
公益施設整備事業新築工事
空調設備（自動制御設備）
中央管理点入出力一覧表（１６）

SCALE　N.S　DATE　2011 — 4 — 28

設計責任者	設計担当者	DA担当者	CO即報DA担当者
平岡　雅徳	弘志　豊仁　健介　誠仁　中川　純　鈴木　紀介　紗谷　広告	小沢　寿吾	武藤　敏明

一級建築士　241713　八木 佳

JOB　090536B
DWG　M — 438

本図面は建物の維持管理のための参考資料です。建物の現状と図面が完全に一致していることを保証するものではありません。

記号	名称	リモート盤	動力盤	取合	操作			表示					計測			計量				備考
					設定	切換	発停	状態	COS故障	トリップ故障	警報	温度	湿度	その他						
	5F予防接種準備室空調機故障										○									
	5F予防接種準備室運転ﾓｰﾄﾞ設定					○		○	○											
	5F予防接種準備室運転ﾓｰﾄﾞﾓﾆﾀ							○		○										
	5F予防接種準備室風量指令					○		○	○											
	5F予防接種準備室風量ﾓﾆﾀ							○		○										
	5F予防接種準備室室温ﾓﾆﾀ											○								
	5F予防接種準備室設定温度指令				○															
	5F予防接種準備室ﾌｨﾙﾀｻｲﾝﾓﾆﾀ										○									
	5F予防接種準備室ﾌｨﾙﾀｻｲﾝﾘｾｯﾄ指令										○									
	5F予防接種準備室風向指令					○														
	5F予防接種準備室風向ﾓﾆﾀ							○												
	5F予防接種準備室省ｴﾈ設定指令						○	○	○											
	5F予防接種準備室省ｴﾈ設定ﾓﾆﾀ							○												
	5F受付事務室他1運転／停止指令						○	○	○											
	5F受付事務室他1運転／停止ﾓﾆﾀ							○												
	5F受付事務室他1空調機故障										○									
	5F受付事務室他1運転ﾓｰﾄﾞ設定					○		○	○											
	5F受付事務室他1運転ﾓｰﾄﾞﾓﾆﾀ							○		○										
	5F受付事務室他1風量指令					○		○	○											
	5F受付事務室他1風量ﾓﾆﾀ							○		○										
	5F受付事務室他1室温ﾓﾆﾀ											○								
	5F受付事務室他1設定温度指令				○															
	5F受付事務室他1ﾌｨﾙﾀｻｲﾝﾓﾆﾀ										○									
	5F受付事務室他1ﾌｨﾙﾀｻｲﾝﾘｾｯﾄ指令										○									
	5F受付事務室他1ﾘﾓｺﾝ許可／禁止(運転／停止)						○	○	○											
	5F受付事務室他1ﾘﾓｺﾝ許可／禁止(運転ﾓｰﾄﾞ)						○	○	○											
	5F受付事務室他1ﾘﾓｺﾝ許可／禁止(設定温度)						○	○	○											
	5F受付事務室他1風向指令					○														
	5F受付事務室他1風向ﾓﾆﾀ							○												
	5F受付事務室他1省ｴﾈ設定指令						○	○	○											
	5F受付事務室他1省ｴﾈ設定ﾓﾆﾀ							○												
	5F受付事務室他2運転／停止指令						○	○	○											
	5F受付事務室他2運転／停止ﾓﾆﾀ							○												
	5F受付事務室他2空調機故障										○									
	5F受付事務室他2運転ﾓｰﾄﾞ設定					○		○	○											
	5F受付事務室他2運転ﾓｰﾄﾞﾓﾆﾀ							○		○										
	5F受付事務室他2風量指令					○		○	○											
	5F受付事務室他2風量ﾓﾆﾀ							○		○										
	5F受付事務室他2室温ﾓﾆﾀ											○								
	5F受付事務室他2設定温度指令				○															
	5F受付事務室他2ﾌｨﾙﾀｻｲﾝﾓﾆﾀ										○									
	5F受付事務室他2ﾌｨﾙﾀｻｲﾝﾘｾｯﾄ指令										○									
	5F受付事務室他2ﾘﾓｺﾝ許可／禁止(運転／停止)						○	○	○											
	5F受付事務室他2ﾘﾓｺﾝ許可／禁止(運転ﾓｰﾄﾞ)						○	○	○											
	5F受付事務室他2ﾘﾓｺﾝ許可／禁止(設定温度)						○	○	○											
	5F受付事務室他2風向指令					○														
	5F受付事務室他2風向ﾓﾆﾀ							○												
	5F受付事務室他2省ｴﾈ設定指令						○	○	○											
	5F受付事務室他2省ｴﾈ設定ﾓﾆﾀ							○												
	5F受付事務室他3運転／停止指令						○	○	○											
	5F受付事務室他3運転／停止ﾓﾆﾀ							○												
	5F受付事務室他3空調機故障										○									
	5F受付事務室他3運転ﾓｰﾄﾞ設定					○		○	○											
	5F受付事務室他3運転ﾓｰﾄﾞﾓﾆﾀ							○		○										
	5F受付事務室他3風量指令					○		○	○											
	5F受付事務室他3風量ﾓﾆﾀ							○		○										
	5F受付事務室他3室温ﾓﾆﾀ											○								
	5F受付事務室他3設定温度指令				○															
	5F受付事務室他3ﾌｨﾙﾀｻｲﾝﾓﾆﾀ										○									
	5F受付事務室他3ﾌｨﾙﾀｻｲﾝﾘｾｯﾄ指令										○									
	5F受付事務室他3ﾘﾓｺﾝ許可／禁止(運転／停止)						○	○	○											
	5F受付事務室他3ﾘﾓｺﾝ許可／禁止(運転ﾓｰﾄﾞ)						○	○	○											
	5F受付事務室他3ﾘﾓｺﾝ許可／禁止(設定温度)						○	○	○											
	5F受付事務室他3風向指令					○														
	5F受付事務室他3風向ﾓﾆﾀ							○												
	5F受付事務室他3省ｴﾈ設定指令						○	○	○											
	5F受付事務室他3省ｴﾈ設定ﾓﾆﾀ							○												
	5F受付事務室他4運転／停止指令						○	○	○											
	5F受付事務室他4運転／停止ﾓﾆﾀ							○												
	5F受付事務室他4空調機故障										○									
	5F受付事務室他4運転ﾓｰﾄﾞ設定					○		○	○											
	5F受付事務室他4運転ﾓｰﾄﾞﾓﾆﾀ							○		○										

記号	名称	リモート盤	動力盤	取合	操作			表示					計測			計量				備考
					設定	切換	発停	状態	COS故障	トリップ故障	警報	温度	湿度	その他						
	5F受付事務室他4風量指令					○		○	○											
	5F受付事務室他4風量ﾓﾆﾀ							○		○										
	5F受付事務室他4室温ﾓﾆﾀ											○								
	5F受付事務室他4設定温度指令				○															
	5F受付事務室他4ﾌｨﾙﾀｻｲﾝﾓﾆﾀ										○									
	5F受付事務室他4ﾌｨﾙﾀｻｲﾝﾘｾｯﾄ指令										○									
	5F受付事務室他4ﾘﾓｺﾝ許可／禁止(運転／停止)						○	○	○											
	5F受付事務室他4ﾘﾓｺﾝ許可／禁止(運転ﾓｰﾄﾞ)						○	○	○											
	5F受付事務室他4ﾘﾓｺﾝ許可／禁止(設定温度)						○	○	○											
	5F受付事務室他4風向指令					○														
	5F受付事務室他4風向ﾓﾆﾀ							○												
	5F受付事務室他4省ｴﾈ設定指令						○	○	○											
	5F受付事務室他4省ｴﾈ設定ﾓﾆﾀ							○												
	5F受付事務室他5運転／停止指令						○	○	○											
	5F受付事務室他5運転／停止ﾓﾆﾀ							○												
	5F受付事務室他5空調機故障											○								
	5F受付事務室他5運転ﾓｰﾄﾞ設定					○		○	○											
	5F受付事務室他5運転ﾓｰﾄﾞﾓﾆﾀ							○		○										
	5F受付事務室他5風量指令					○		○	○											
	5F受付事務室他5風量ﾓﾆﾀ							○		○										
	5F受付事務室他5室温ﾓﾆﾀ											○								
	5F受付事務室他5設定温度指令				○															
	5F受付事務室他5ﾌｨﾙﾀｻｲﾝﾓﾆﾀ										○									
	5F受付事務室他5ﾌｨﾙﾀｻｲﾝﾘｾｯﾄ指令										○									
	5F受付事務室他5ﾘﾓｺﾝ許可／禁止(運転／停止)						○	○	○											
	5F受付事務室他5ﾘﾓｺﾝ許可／禁止(運転ﾓｰﾄﾞ)						○	○	○											
	5F受付事務室他5ﾘﾓｺﾝ許可／禁止(設定温度)						○	○	○											
	5F受付事務室他5風向指令					○														
	5F受付事務室他5風向ﾓﾆﾀ							○												
	5F受付事務室他5省ｴﾈ設定指令						○	○	○											
	5F受付事務室他5省ｴﾈ設定ﾓﾆﾀ							○												
	5F受付事務室他6運転／停止指令						○	○	○											
	5F受付事務室他6運転／停止ﾓﾆﾀ							○												
	5F受付事務室他6空調機故障											○								
	5F受付事務室他6運転ﾓｰﾄﾞ設定					○		○	○											
	5F受付事務室他6運転ﾓｰﾄﾞﾓﾆﾀ							○		○										
	5F受付事務室他6風量指令					○		○	○											
	5F受付事務室他6風量ﾓﾆﾀ							○		○										
	5F受付事務室他6室温ﾓﾆﾀ											○								
	5F受付事務室他6設定温度指令				○															
	5F受付事務室他6ﾌｨﾙﾀｻｲﾝﾓﾆﾀ										○									
	5F受付事務室他6ﾌｨﾙﾀｻｲﾝﾘｾｯﾄ指令										○									
	5F受付事務室他6ﾘﾓｺﾝ許可／禁止(運転／停止)						○	○	○											
	5F受付事務室他6ﾘﾓｺﾝ許可／禁止(運転ﾓｰﾄﾞ)						○	○	○											
	5F受付事務室他6ﾘﾓｺﾝ許可／禁止(設定温度)						○	○	○											
	5F受付事務室他6風向指令					○														
	5F受付事務室他6風向ﾓﾆﾀ							○												
	5F受付事務室他6省ｴﾈ設定指令						○	○	○											
	5F受付事務室他6省ｴﾈ設定ﾓﾆﾀ							○												
	5F受付事務室他7運転／停止指令						○	○	○											
	5F受付事務室他7運転／停止ﾓﾆﾀ							○												
	5F受付事務室他7空調機故障											○								
	5F受付事務室他7運転ﾓｰﾄﾞ設定					○		○	○											
	5F受付事務室他7運転ﾓｰﾄﾞﾓﾆﾀ							○		○										
	5F受付事務室他7風量指令					○		○	○											
	5F受付事務室他7風量ﾓﾆﾀ							○		○										
	5F受付事務室他7室温ﾓﾆﾀ											○								
	5F受付事務室他7設定温度指令				○															
	5F受付事務室他7ﾌｨﾙﾀｻｲﾝﾓﾆﾀ											○								
	5F受付事務室他7ﾌｨﾙﾀｻｲﾝﾘｾｯﾄ指令											○								
	5F受付事務室他7風向指令					○														
	5F受付事務室他7風向ﾓﾆﾀ							○												
	5F受付事務室他7省ｴﾈ設定指令						○	○	○											
	5F受付事務室他7省ｴﾈ設定ﾓﾆﾀ							○												
	5F試験検査・予防接種室運転／停止指令						○	○	○											
	5F試験検査・予防接種室運転／停止ﾓﾆ							○												
	5F試験検査・予防接種室空調機故障											○								
	5F試験検査・予防接種室運転ﾓｰﾄﾞ設					○		○	○											
	5F試験検査・予防接種室運転ﾓｰﾄﾞﾓﾆﾀ							○		○										
	5F試験検査・予防接種室室風量指令					○		○	○											
	5F試験検査・予防接種室室風量ﾓﾆﾀ							○		○										
	5F試験検査・予防接種室室室温ﾓﾆﾀ											○								

鹿島・東畑設計共同企業体

鹿島建設株式会社一級建築士事務所
株式会社東畑建築事務所

設備　協力会社
会社名
新菱冷熱工業(株)
横浜支店
担当者

竣工図　2013.02.28
工事監理　設計　施工

戸塚駅西口第１地区第二種市街地再開発事業に伴う
公益施設整備事業新築工事
空調設備（自動制御設備）
中央管理点入出力一覧表（１７）

SCALE　N.S　DATE　2011 — 4 — 28

設計責任者	設計担当者				DA担当者	CO都市DA担当者
平岡　雅徳	弘志	豊二	中川	林	小沢　寿吾	武藤 敏明
	伸介	雄仁	紗弥	広吾		
	鈴木	健介				

一級建築士　241713
八木 佳

JOB　090536B
DWG　M — 439

本図面は建物の維持管理のための参考資料です。建物の現状と図面が完全に一致していることを保証するものではありません。

記号	名称	リモート盤	動力盤	取合	操作			表示				計測			計量				備考
					設定	切換	発停	状態	COG故障	トリップ故障	警報	温度	湿度	その他					
	5F試験検査・予防接種室設定温度指				○														
	5F試験検査・予防接種室フィルタサインモニタ										○								
	5F試験検査・予防接種室フィルタサインリセット										○								
	5F試験検査・予防接種室リモコン許可／禁止（運転／停止）						○	○											
	5F試験検査・予防接種室リモコン許可／禁止（運転モード）						○	○											
	5F試験検査・予防接種室リモコン許可／禁止（設定温度）						○	○											
	5F試験検査・予防接種室室風向指令					○													
	5F試験検査・予防接種室室風向モニタ							○											
	5F試験検査・予防接種室省ｴﾈ設定指						○	○	○										
	5F試験検査・予防接種室省ｴﾈ設定モニタ							○											
	5F X線事務室務運転／停止指令						○	○	○										
	5F X線事務室務運転／停止モニタ							○											
	5F X線事務室務空調機故障										○								
	5F X線事務室務運転モード設定					○		○	○										
	5F X線事務室務運転モードモニタ							○		○									
	5F X線事務室務風量指令					○		○	○										
	5F X線事務室務風量モニタ							○		○									
	5F X線事務室務室温モニタ											○							
	5F X線事務室務設定温度指令				○														
	5F X線事務室務フィルタサインモニタ										○								
	5F X線事務室務フィルタサインリセット指令										○								
	5F X線事務室務リモコン許可／禁止（運転／停止）						○	○	○										
	5F X線事務室務リモコン許可／禁止（運転モード）						○	○	○										
	5F X線事務室務リモコン許可／禁止（設定温度）						○	○	○										
	5F X線事務室務風向指令					○													
	5F X線事務室務風向モニタ							○											
	5F X線事務室務省ｴﾈ設定指令						○	○	○										
	5F X線事務室務省ｴﾈ設定モニタ							○											
	5F更衣ｽﾍﾟｰｽ運転／停止指令						○	○	○										
	5F更衣ｽﾍﾟｰｽ運転／停止モニタ							○											
	5F更衣ｽﾍﾟｰｽ空調機故障										○								
	5F更衣ｽﾍﾟｰｽ運転モード設定					○		○	○										
	5F更衣ｽﾍﾟｰｽ運転モードモニタ							○		○									
	5F更衣ｽﾍﾟｰｽ風量指令					○		○	○										
	5F更衣ｽﾍﾟｰｽ風量モニタ							○		○									
	5F更衣ｽﾍﾟｰｽ室温モニタ											○							
	5F更衣ｽﾍﾟｰｽ設定温度指令				○														
	5F更衣ｽﾍﾟｰｽﾌｨﾙﾀｻｲﾝﾓﾆﾀ										○								
	5F更衣ｽﾍﾟｰｽﾌｨﾙﾀｻｲﾝﾘｾｯﾄ指令										○								
	5F更衣ｽﾍﾟｰｽﾘﾓｺﾝ許可／禁止（運転／停止）						○	○	○										
	5F更衣ｽﾍﾟｰｽﾘﾓｺﾝ許可／禁止（運転ﾓｰﾄﾞ）						○	○	○										
	5F更衣ｽﾍﾟｰｽﾘﾓｺﾝ許可／禁止（設定温度）						○	○	○										
	5F更衣ｽﾍﾟｰｽ省ｴﾈ設定指令						○	○	○										
	5F更衣ｽﾍﾟｰｽ省ｴﾈ設定モニタ							○											
	5F乗降ﾛﾋﾞｰ運転／停止指令						○	○	○										
	5F乗降ﾛﾋﾞｰ運転／停止モニタ							○											
	5F乗降ﾛﾋﾞｰ空調機故障										○								
	5F乗降ﾛﾋﾞｰ運転モード設定					○		○	○										
	5F乗降ﾛﾋﾞｰ運転モードモニタ							○		○									
	5F乗降ﾛﾋﾞｰ風量指令					○		○	○										
	5F乗降ﾛﾋﾞｰ風量モニタ							○		○									
	5F乗降ﾛﾋﾞｰ室温モニタ											○							
	5F乗降ﾛﾋﾞｰ設定温度指令				○														
	5F乗降ﾛﾋﾞｰﾌｨﾙﾀｻｲﾝﾓﾆﾀ										○								
	5F乗降ﾛﾋﾞｰﾌｨﾙﾀｻｲﾝﾘｾｯﾄ指令										○								
	5F乗降ﾛﾋﾞｰﾘﾓｺﾝ許可／禁止（運転／停止）						○	○	○										
	5F乗降ﾛﾋﾞｰﾘﾓｺﾝ許可／禁止（運転ﾓｰﾄﾞ）						○	○	○										
	5F乗降ﾛﾋﾞｰﾘﾓｺﾝ許可／禁止（設定温度）						○	○	○										
	5F乗降ﾛﾋﾞｰ省ｴﾈ設定指令						○	○	○										
	5F乗降ﾛﾋﾞｰ省ｴﾈ設定モニタ							○											
	6F乗降ﾛﾋﾞｰ運転／停止指令						○	○	○										
	6F乗降ﾛﾋﾞｰ運転／停止モニタ							○											
	6F乗降ﾛﾋﾞｰ空調機故障										○								
	6F乗降ﾛﾋﾞｰ運転モード設定					○		○	○										
	6F乗降ﾛﾋﾞｰ運転モードモニタ							○		○									
	6F乗降ﾛﾋﾞｰ風量指令					○		○	○										
	6F乗降ﾛﾋﾞｰ風量モニタ							○		○									
	6F乗降ﾛﾋﾞｰ室温モニタ											○							
	6F乗降ﾛﾋﾞｰ設定温度指令				○														
	6F乗降ﾛﾋﾞｰﾌｨﾙﾀｻｲﾝﾓﾆﾀ										○								
	6F乗降ﾛﾋﾞｰﾌｨﾙﾀｻｲﾝﾘｾｯﾄ指令										○								
	6F乗降ﾛﾋﾞｰﾘﾓｺﾝ許可／禁止（運転／停止）						○	○	○										
	6F乗降ﾛﾋﾞｰﾘﾓｺﾝ許可／禁止（運転ﾓｰﾄﾞ）						○	○	○										
	6F乗降ﾛﾋﾞｰﾘﾓｺﾝ許可／禁止（設定温度）						○	○	○										
	6F乗降ﾛﾋﾞｰ省ｴﾈ設定指令						○	○	○										

記号	名称	リモート盤	動力盤	取合	操作			表示				計測			計量				備考
					設定	切換	発停	状態	COG故障	トリップ故障	警報	温度	湿度	その他					
	6F乗降ﾛﾋﾞｰ省ｴﾈ設定モニタ							○											
	7F乗降ﾛﾋﾞｰ運転／停止指令						○	○	○										
	7F乗降ﾛﾋﾞｰ運転／停止モニタ							○											
	7F乗降ﾛﾋﾞｰ空調機故障										○								
	7F乗降ﾛﾋﾞｰ運転モード設定					○		○	○										
	7F乗降ﾛﾋﾞｰ運転モードモニタ							○		○									
	7F乗降ﾛﾋﾞｰ風量指令					○		○	○										
	7F乗降ﾛﾋﾞｰ風量モニタ							○		○									
	7F乗降ﾛﾋﾞｰ室温モニタ											○							
	7F乗降ﾛﾋﾞｰ設定温度指令				○														
	7F乗降ﾛﾋﾞｰﾌｨﾙﾀｻｲﾝﾓﾆﾀ										○								
	7F乗降ﾛﾋﾞｰﾌｨﾙﾀｻｲﾝﾘｾｯﾄ指令										○								
	7F乗降ﾛﾋﾞｰﾘﾓｺﾝ許可／禁止（運転／停止）						○	○	○										
	7F乗降ﾛﾋﾞｰﾘﾓｺﾝ許可／禁止（運転ﾓｰﾄﾞ）						○	○	○										
	7F乗降ﾛﾋﾞｰﾘﾓｺﾝ許可／禁止（設定温度）						○	○	○										
	7F乗降ﾛﾋﾞｰ省ｴﾈ設定指令						○	○	○										
	7F乗降ﾛﾋﾞｰ省ｴﾈ設定モニタ							○											
	8F乗降ﾛﾋﾞｰ運転／停止指令						○	○	○										
	8F乗降ﾛﾋﾞｰ運転／停止モニタ							○											
	8F乗降ﾛﾋﾞｰ空調機故障										○								
	8F乗降ﾛﾋﾞｰ運転モード設定					○		○	○										
	8F乗降ﾛﾋﾞｰ運転モードモニタ							○		○									
	8F乗降ﾛﾋﾞｰ風量指令					○		○	○										
	8F乗降ﾛﾋﾞｰ風量モニタ							○		○									
	8F乗降ﾛﾋﾞｰ室温モニタ											○							
	8F乗降ﾛﾋﾞｰ設定温度指令				○														
	8F乗降ﾛﾋﾞｰﾌｨﾙﾀｻｲﾝﾓﾆﾀ										○								
	8F乗降ﾛﾋﾞｰﾌｨﾙﾀｻｲﾝﾘｾｯﾄ指令										○								
	8F乗降ﾛﾋﾞｰﾘﾓｺﾝ許可／禁止（運転／停止）						○	○	○										
	8F乗降ﾛﾋﾞｰﾘﾓｺﾝ許可／禁止（運転ﾓｰﾄﾞ）						○	○	○										
	8F乗降ﾛﾋﾞｰﾘﾓｺﾝ許可／禁止（設定温度）						○	○	○										
	8F乗降ﾛﾋﾞｰ省ｴﾈ設定指令						○	○	○										
	8F乗降ﾛﾋﾞｰ省ｴﾈ設定モニタ							○											
	9F乗降ﾛﾋﾞｰ運転／停止指令						○	○	○										
	9F乗降ﾛﾋﾞｰ運転／停止モニタ							○											
	9F乗降ﾛﾋﾞｰ空調機故障										○								
	9F乗降ﾛﾋﾞｰ運転モード設定					○		○	○										
	9F乗降ﾛﾋﾞｰ運転モードモニタ							○		○									
	9F乗降ﾛﾋﾞｰ風量指令					○		○	○										
	9F乗降ﾛﾋﾞｰ風量モニタ							○		○									
	9F乗降ﾛﾋﾞｰ室温モニタ											○							
	9F乗降ﾛﾋﾞｰ設定温度指令				○														
	9F乗降ﾛﾋﾞｰﾌｨﾙﾀｻｲﾝﾓﾆﾀ										○								
	9F乗降ﾛﾋﾞｰﾌｨﾙﾀｻｲﾝﾘｾｯﾄ指令										○								
	9F乗降ﾛﾋﾞｰﾘﾓｺﾝ許可／禁止（運転／停止）						○	○	○										
	9F乗降ﾛﾋﾞｰﾘﾓｺﾝ許可／禁止（運転ﾓｰﾄﾞ）						○	○	○										
	9F乗降ﾛﾋﾞｰﾘﾓｺﾝ許可／禁止（設定温度）						○	○	○										
	9F乗降ﾛﾋﾞｰ省ｴﾈ設定指令						○	○	○										
	9F乗降ﾛﾋﾞｰ省ｴﾈ設定モニタ							○											
	6F小中会議室・打合室1運転／停止指令						○	○	○										
	6F小中会議室・打合室1運転／停止モニタ							○											
	6F小中会議室・打合室1空調機故障										○								
	6F小中会議室・打合室1運転モード設定					○		○	○										
	6F小中会議室・打合室1運転モードモニタ							○		○									
	6F小中会議室・打合室1風量指令					○		○	○										
	6F小中会議室・打合室1風量モニタ							○		○									
	6F小中会議室・打合室1室温モニタ											○							
	6F小中会議室・打合室1設定温度指令				○														
	6F小中会議室・打合室1フィルタサインモニタ										○								
	6F小中会議室・打合室1フィルタサインリセット										○								
	6F小中会議室・打合室1リモコン許可／禁止（運転／停止）						○	○	○										
	6F小中会議室・打合室1リモコン許可／禁止（運転モード）						○	○	○										
	6F小中会議室・打合室1リモコン許可／禁止（設定温度）						○	○	○										
	6F小中会議室・打合室1省ｴﾈ設定指令						○	○	○										
	6F小中会議室・打合室1省ｴﾈ設定モニタ							○											
	6F小中会議室・打合室2運転／停止指令						○	○	○										
	6F小中会議室・打合室2運転／停止モニタ							○											
	6F小中会議室・打合室2空調機故障										○								
	6F小中会議室・打合室2運転モード設定					○		○	○										
	6F小中会議室・打合室2運転モードモニタ							○		○									
	6F小中会議室・打合室2風量指令					○		○	○										
	6F小中会議室・打合室2風量モニタ							○		○									
	6F小中会議室・打合室2室温モニタ											○							
	6F小中会議室・打合室2設定温度指令				○														
	6F小中会議室・打合室2フィルタサインモニタ										○								

記号	名称	リモート盤	動力盤	取合	操作			表示					計測			計量				備考
					設定	切換	発停	状態	COS故障	トリップ故障	警報		温度	湿度	その他					
	6F小中会議室・打合室2フルサイクリセット										○									
	6F小中会議室・打合室2リモコン許可／禁止（運転／停止）						○	○	○											
	6F小中会議室・打合室2リモコン許可／禁止（運転モード）						○	○	○											
	6F小中会議室・打合室2リモコン許可／禁止（設定温度）						○	○	○											
	6F小中会議室・打合室2省ｴﾈ設定指令						○	○	○											
	6F小中会議室・打合室2省ｴﾈ設定ﾓﾆﾀ							○												
	6F小中会議室・打合室3運転／停止指令						○	○	○											
	6F小中会議室・打合室3運転／停止ﾓﾆﾀ							○												
	6F小中会議室・打合室3空調機故障										○									
	6F小中会議室・打合室3運転ﾓｰﾄﾞ設定					○		○	○											
	6F小中会議室・打合室3運転ﾓｰﾄﾞﾓﾆﾀ							○		○										
	6F小中会議室・打合室3風量指令					○		○	○											
	6F小中会議室・打合室3風量ﾓﾆﾀ							○		○										
	6F小中会議室・打合室3室温ﾓﾆﾀ											○								
	6F小中会議室・打合室3設定温度指令				○															
	6F小中会議室・打合室3フルサイクルﾓﾆﾀ										○									
	6F小中会議室・打合室3フルサイクリセット										○									
	6F小中会議室・打合室3リモコン許可／禁止（運転／停止）						○	○	○											
	6F小中会議室・打合室3リモコン許可／禁止（運転モード）						○	○	○											
	6F小中会議室・打合室3リモコン許可／禁止（設定温度）						○	○	○											
	6F小中会議室・打合室3省ｴﾈ設定指令						○	○	○											
	6F小中会議室・打合室3省ｴﾈ設定ﾓﾆﾀ							○												
	6F保健課福祉保健課事務室1運転／停止指令						○	○	○											
	6F保健課福祉保健課事務室1運転／停止ﾓﾆﾀ							○												
	6F保健課福祉保健課事務室1空調機故障										○									
	6F保健課福祉保健課事務室1運転ﾓｰﾄﾞ設定					○		○	○											
	6F保健課福祉保健課事務室1運転ﾓｰﾄﾞﾓﾆﾀ							○		○										
	6F保健課福祉保健課事務室1風量指令					○		○	○											
	6F保健課福祉保健課事務室1風量ﾓﾆﾀ							○		○										
	6F保健課福祉保健課事務室1室温ﾓﾆﾀ											○								
	6F保健課福祉保健課事務室1設定温度指令				○															
	6F保健課福祉保健課事務室1フルサイクルﾓﾆﾀ										○									
	6F保健課福祉保健課事務室1フルサイクリセット										○									
	6F保健課福祉保健課事務室1リモコン許可／禁止（運転／停止）						○	○	○											
	6F保健課福祉保健課事務室1リモコン許可／禁止（運転モード）						○	○	○											
	6F保健課福祉保健課事務室1リモコン許可／禁止（設定温度）						○	○	○											
	6F保健課福祉保健課事務室1省ｴﾈ設定指令						○	○	○											
	6F保健課福祉保健課事務室1省ｴﾈ設定ﾓﾆﾀ							○												
	6F保健課福祉保健課事務室2運転／停止指令						○	○	○											
	6F保健課福祉保健課事務室2運転／停止ﾓﾆﾀ							○												
	6F保健課福祉保健課事務室2空調機故障										○									
	6F保健課福祉保健課事務室2運転ﾓｰﾄﾞ設定					○		○	○											
	6F保健課福祉保健課事務室2運転ﾓｰﾄﾞﾓﾆﾀ							○		○										
	6F保健課福祉保健課事務室2風量指令					○		○	○											
	6F保健課福祉保健課事務室2風量ﾓﾆﾀ							○		○										
	6F保健課福祉保健課事務室2室温ﾓﾆﾀ											○								
	6F保健課福祉保健課事務室2設定温度指令				○															
	6F保健課福祉保健課事務室2フルサイクルﾓﾆﾀ										○									
	6F保健課福祉保健課事務室2フルサイクリセット										○									
	6F保健課福祉保健課事務室2リモコン許可／禁止（運転／停止）						○	○	○											
	6F保健課福祉保健課事務室2リモコン許可／禁止（運転モード）						○	○	○											
	6F保健課福祉保健課事務室2リモコン許可／禁止（設定温度）						○	○	○											
	6F保健課福祉保健課事務室2省ｴﾈ設定指令						○	○	○											
	6F保健課福祉保健課事務室2省ｴﾈ設定ﾓﾆﾀ							○												
	6F保健課福祉保健課事務室3運転／停止指令						○	○	○											
	6F保健課福祉保健課事務室3運転／停止ﾓﾆﾀ							○												
	6F保健課福祉保健課事務室3空調機故障										○									
	6F保健課福祉保健課事務室3運転ﾓｰﾄﾞ設定					○		○	○											
	6F保健課福祉保健課事務室3運転ﾓｰﾄﾞﾓﾆﾀ							○		○										
	6F保健課福祉保健課事務室3風量指令					○		○	○											
	6F保健課福祉保健課事務室3風量ﾓﾆﾀ							○		○										
	6F保健課福祉保健課事務室3室温ﾓﾆﾀ											○								
	6F保健課福祉保健課事務室3設定温度指令				○															
	6F保健課福祉保健課事務室3フルサイクルﾓﾆﾀ										○									
	6F保健課福祉保健課事務室3フルサイクリセット										○									
	6F保健課福祉保健課事務室3リモコン許可／禁止（運転／停止）						○	○	○											
	6F保健課福祉保健課事務室3リモコン許可／禁止（運転モード）						○	○	○											
	6F保健課福祉保健課事務室3リモコン許可／禁止（設定温度）						○	○	○											
	6F保健課福祉保健課事務室3省ｴﾈ設定指令						○	○	○											
	6F保健課福祉保健課事務室3省ｴﾈ設定ﾓﾆﾀ							○												
	6F保健課福祉保健課事務室4運転／停止指令						○	○	○											
	6F保健課福祉保健課事務室4運転／停止ﾓﾆﾀ							○												
	6F保健課福祉保健課事務室4空調機故障										○									
	6F保健課福祉保健課事務室4運転ﾓｰﾄﾞ設定					○		○	○											
	6F保健課福祉保健課事務室4運転ﾓｰﾄﾞﾓﾆﾀ							○		○										

記号	名称	リモート盤	動力盤	取合	操作			表示					計測			計量				備考
					設定	切換	発停	状態	COS故障	トリップ故障	警報		温度	湿度	その他					
	6F保健課福祉保健課事務室4風量指令					○		○	○											
	6F保健課福祉保健課事務室4風量ﾓﾆﾀ							○			○									
	6F保健課福祉保健課事務室4室温ﾓﾆﾀ												○							
	6F保健課福祉保健課事務室4設定温度指令				○															
	6F保健課福祉保健課事務室4フルサイクルﾓﾆﾀ											○								
	6F保健課福祉保健課事務室4フルサイクリセット											○								
	6F保健課福祉保健課事務室4リモコン許可／禁止（運転／停止）						○	○	○											
	6F保健課福祉保健課事務室4リモコン許可／禁止（運転モード）						○	○	○											
	6F保健課福祉保健課事務室4リモコン許可／禁止（設定温度）						○	○	○											
	6F保健課福祉保健課事務室4省ｴﾈ設定指令						○	○	○											
	6F保健課福祉保健課事務室4省ｴﾈ設定ﾓﾆﾀ							○												
	6F保健課福祉保健課事務室5運転／停止指令						○	○	○											
	6F保健課福祉保健課事務室5運転／停止ﾓﾆﾀ							○												
	6F保健課福祉保健課事務室5空調機故障											○								
	6F保健課福祉保健課事務室5運転ﾓｰﾄﾞ設定					○		○	○											
	6F保健課福祉保健課事務室5運転ﾓｰﾄﾞﾓﾆﾀ							○			○									
	6F保健課福祉保健課事務室5風量指令					○		○	○											
	6F保健課福祉保健課事務室5風量ﾓﾆﾀ							○			○									
	6F保健課福祉保健課事務室5室温ﾓﾆﾀ											○								
	6F保健課福祉保健課事務室5設定温度指令				○															
	6F保健課福祉保健課事務室5フルサイクルﾓﾆﾀ											○								
	6F保健課福祉保健課事務室5フルサイクリセット											○								
	6F保健課福祉保健課事務室5リモコン許可／禁止（運転／停止）						○	○	○											
	6F保健課福祉保健課事務室5リモコン許可／禁止（運転モード）						○	○	○											
	6F保健課福祉保健課事務室5リモコン許可／禁止（設定温度）						○	○	○											
	6F保健課福祉保健課事務室5省ｴﾈ設定指令						○	○	○											
	6F保健課福祉保健課事務室5省ｴﾈ設定ﾓﾆﾀ							○												
	7F休憩室(男子)運転／停止指令						○	○	○											
	7F休憩室(男子)運転／停止ﾓﾆﾀ							○												
	7F休憩室(男子)空調機故障											○								
	7F休憩室(男子)運転ﾓｰﾄﾞ設定					○		○	○											
	7F休憩室(男子)運転ﾓｰﾄﾞﾓﾆﾀ							○		○										
	7F休憩室(男子)風量指令					○		○	○											
	7F休憩室(男子)風量ﾓﾆﾀ							○		○										
	7F休憩室(男子)室温ﾓﾆﾀ											○								
	7F休憩室(男子)設定温度指令				○															
	7F休憩室(男子)フルサイクルﾓﾆﾀ											○								
	7F休憩室(男子)フルサイクリセット指令											○								
	7F休憩室(男子)リモコン許可／禁止（運転／停止）						○	○	○											
	7F休憩室(男子)リモコン許可／禁止（運転モード）						○	○	○											
	7F休憩室(男子)リモコン許可／禁止（設定温度）						○	○	○											
	7F休憩室(男子)省ｴﾈ設定指令						○	○	○											
	7F休憩室(男子)省ｴﾈ設定ﾓﾆﾀ							○												
	7F休憩室(女子)運転／停止指令						○	○	○											
	7F休憩室(女子)運転／停止ﾓﾆﾀ							○												
	7F休憩室(女子)空調機故障											○								
	7F休憩室(女子)運転ﾓｰﾄﾞ設定					○		○	○											
	7F休憩室(女子)運転ﾓｰﾄﾞﾓﾆﾀ							○		○										
	7F休憩室(女子)風量指令					○		○	○											
	7F休憩室(女子)風量ﾓﾆﾀ							○		○										
	7F休憩室(女子)室温ﾓﾆﾀ											○								
	7F休憩室(女子)設定温度指令				○															
	7F休憩室(女子)フルサイクルﾓﾆﾀ											○								
	7F休憩室(女子)フルサイクリセット指令											○								
	7F休憩室(女子)リモコン許可／禁止（運転／停止）						○	○	○											
	7F休憩室(女子)リモコン許可／禁止（運転モード）						○	○	○											
	7F休憩室(女子)リモコン許可／禁止（設定温度）						○	○	○											
	7F休憩室(女子)省ｴﾈ設定指令						○	○	○											
	7F休憩室(女子)省ｴﾈ設定ﾓﾆﾀ							○												
	7F税務会議室・休憩室1運転／停止指令						○	○	○											
	7F税務会議室・休憩室1運転／停止ﾓﾆﾀ							○												
	7F税務会議室・休憩室1空調機故障											○								
	7F税務会議室・休憩室1運転ﾓｰﾄﾞ設定					○		○	○											
	7F税務会議室・休憩室1運転ﾓｰﾄﾞﾓﾆﾀ							○		○										
	7F税務会議室・休憩室1風量指令					○		○	○											
	7F税務会議室・休憩室1風量ﾓﾆﾀ							○		○										
	7F税務会議室・休憩室1室温ﾓﾆﾀ											○								
	7F税務会議室・休憩室1設定温度指令				○															
	7F税務会議室・休憩室1フルサイクルﾓﾆﾀ											○								
	7F税務会議室・休憩室1フルサイクリセット											○								
	7F税務会議室・休憩室1リモコン許可／禁止（運転／停止）						○	○	○											
	7F税務会議室・休憩室1リモコン許可／禁止（運転モード）						○	○	○											
	7F税務会議室・休憩室1リモコン許可／禁止（設定温度）						○	○	○											
	7F税務会議室・休憩室1省ｴﾈ設定指令						○	○	○											
	7F税務会議室・休憩室1省ｴﾈ設定ﾓﾆﾀ							○												

鹿島・東畑設計共同企業体

鹿島建設株式会社一級建築士事務所
株式会社東畑建築事務所

設備　協力会社
会社名　新菱冷熱工業(株)横浜支店
担当者

竣工図　2013.02.28
工事監理　設計　施工

戸塚駅西口第1地区第二種市街地再開発事業に伴う
公益施設整備事業新築工事
空調設備（自動制御設備）
中央管理点入出力一覧表（19）

SCALE　N.S　DATE　2011 — 4 — 28

設計責任者　平岡 雅徳
設計担当者　弘志 豊仁 中川 雄介 鈴木 広介
DA担当者　小沢 寿吾
CO故障DA担当者　武藤 敏明

一級建築士 241713
八木 佳

JOB　090536B
DWG　M — 441

本図面は建物の維持管理のための参考資料です。建物の現状と図面が完全に一致していることを保証するものではありません。

記号	名称	リモート盤	動力盤	取合	操作			表示				計測			計量				備考
					設定	切換	発停	状態	COS故障	トリップ故障	警報	温度	湿度	その他					
	7F税務会議室・休憩室2運転／停止指令						○	○	○										
	7F税務会議室・休憩室2運転／停止ﾓﾆﾀ							○											
	7F税務会議室・休憩室2空調機故障										○								
	7F税務会議室・休憩室2運転ﾓｰﾄﾞ設定					○		○	○										
	7F税務会議室・休憩室2運転ﾓｰﾄﾞﾓﾆﾀ							○		○									
	7F税務会議室・休憩室2風量指令					○		○	○										
	7F税務会議室・休憩室2風量ﾓﾆﾀ							○		○									
	7F税務会議室・休憩室2室温ﾓﾆﾀ											○							
	7F税務会議室・休憩室2設定温度指令				○														
	7F税務会議室・休憩室2ﾌｧﾙﾀｻｲﾝﾓﾆﾀ										○								
	7F税務会議室・休憩室2ﾌｧﾙﾀｻｲﾝﾘｾｯﾄ										○								
	7F税務会議室・休憩室2ﾘﾓｺﾝ許可／禁止(運転／停止)						○	○	○										
	7F税務会議室・休憩室2ﾘﾓｺﾝ許可／禁止(運転ﾓｰﾄﾞ)						○	○	○										
	7F税務会議室・休憩室2ﾘﾓｺﾝ許可／禁止(設定温度)						○	○	○										
	7F税務会議室・休憩室2省ｴﾈ設定指令						○	○	○										
	7F税務会議室・休憩室2省ｴﾈ設定ﾓﾆﾀ							○											
	9F防災宿直室(男)運転／停止指令						○	○	○										
	9F防災宿直室(男)運転／停止ﾓﾆﾀ							○											
	9F防災宿直室(男)空調機故障										○								
	9F防災宿直室(男)運転ﾓｰﾄﾞ設定					○		○	○										
	9F防災宿直室(男)運転ﾓｰﾄﾞﾓﾆﾀ							○		○									
	9F防災宿直室(男)風量指令					○		○	○										
	9F防災宿直室(男)風量ﾓﾆﾀ							○		○									
	9F防災宿直室(男)室温ﾓﾆﾀ											○							
	9F防災宿直室(男)設定温度指令				○														
	9F防災宿直室(男)ﾌｧﾙﾀｻｲﾝﾓﾆﾀ										○								
	9F防災宿直室(男)ﾌｧﾙﾀｻｲﾝﾘｾｯﾄ指令										○								
	9F防災宿直室(男)ﾘﾓｺﾝ許可／禁止(運転／停止)						○	○	○										
	9F防災宿直室(男)ﾘﾓｺﾝ許可／禁止(運転ﾓｰﾄﾞ)						○	○	○										
	9F防災宿直室(男)ﾘﾓｺﾝ許可／禁止(設定温度)						○	○	○										
	9F防災宿直室(男)省ｴﾈ設定指令						○	○	○										
	9F防災宿直室(男)省ｴﾈ設定ﾓﾆﾀ							○											
	9F防災宿直室(女)運転／停止指令						○	○	○										
	9F防災宿直室(女)運転／停止ﾓﾆﾀ							○											
	9F防災宿直室(女)空調機故障										○								
	9F防災宿直室(女)運転ﾓｰﾄﾞ設定					○		○	○										
	9F防災宿直室(女)運転ﾓｰﾄﾞﾓﾆﾀ							○		○									
	9F防災宿直室(女)風量指令					○		○	○										
	9F防災宿直室(女)風量ﾓﾆﾀ							○		○									
	9F防災宿直室(女)室温ﾓﾆﾀ											○							
	9F防災宿直室(女)設定温度指令				○														
	9F防災宿直室(女)ﾌｧﾙﾀｻｲﾝﾓﾆﾀ										○								
	9F防災宿直室(女)ﾌｧﾙﾀｻｲﾝﾘｾｯﾄ指令										○								
	9F防災宿直室(女)ﾘﾓｺﾝ許可／禁止(運転／停止)						○	○	○										
	9F防災宿直室(女)ﾘﾓｺﾝ許可／禁止(運転ﾓｰﾄﾞ)						○	○	○										
	9F防災宿直室(女)ﾘﾓｺﾝ許可／禁止(設定温度)						○	○	○										
	9F防災宿直室(女)省ｴﾈ設定指令						○	○	○										
	9F防災宿直室(女)省ｴﾈ設定ﾓﾆﾀ							○											
	2F事務室1運転／停止指令						○	○	○										
	2F事務室1運転／停止ﾓﾆﾀ							○											
	2F事務室1空調機故障										○								
	2F事務室1運転ﾓｰﾄﾞ設定					○		○	○										
	2F事務室1運転ﾓｰﾄﾞﾓﾆﾀ							○		○									
	2F事務室1風量指令					○		○	○										
	2F事務室1風量ﾓﾆﾀ							○		○									
	2F事務室1室温ﾓﾆﾀ											○							
	2F事務室1設定温度指令				○														
	2F事務室1ﾌｧﾙﾀｻｲﾝﾓﾆﾀ										○								
	2F事務室1ﾌｧﾙﾀｻｲﾝﾘｾｯﾄ指令										○								
	2F事務室1ﾘﾓｺﾝ許可／禁止(運転／停止)						○	○	○										
	2F事務室1ﾘﾓｺﾝ許可／禁止(運転ﾓｰﾄﾞ)						○	○	○										
	2F事務室1ﾘﾓｺﾝ許可／禁止(設定温度)						○	○	○										
	2F事務室1省ｴﾈ設定指令						○	○	○										
	2F事務室1省ｴﾈ設定ﾓﾆﾀ							○											
	2F事務室2運転／停止指令						○	○	○										
	2F事務室2運転／停止ﾓﾆﾀ							○											
	2F事務室2空調機故障										○								
	2F事務室2運転ﾓｰﾄﾞ設定					○		○	○										
	2F事務室2運転ﾓｰﾄﾞﾓﾆﾀ							○		○									
	2F事務室2風量指令					○		○	○										
	2F事務室2風量ﾓﾆﾀ							○		○									
	2F事務室2室温ﾓﾆﾀ											○							
	2F事務室2設定温度指令				○														
	2F事務室2ﾌｧﾙﾀｻｲﾝﾓﾆﾀ										○								
	2F事務室2ﾌｧﾙﾀｻｲﾝﾘｾｯﾄ指令										○								

記号	名称	リモート盤	動力盤	取合	操作			表示				計測			計量				備考
					設定	切換	発停	状態	COS故障	トリップ故障	警報	温度	湿度	その他					
	2F事務室2ﾘﾓｺﾝ許可／禁止(運転／停止)						○	○	○										
	2F事務室2ﾘﾓｺﾝ許可／禁止(運転ﾓｰﾄﾞ)						○	○	○										
	2F事務室2ﾘﾓｺﾝ許可／禁止(設定温度)						○	○	○										
	2F事務室2省ｴﾈ設定指令						○	○	○										
	2F事務室2省ｴﾈ設定ﾓﾆﾀ							○											
	2F事務室3運転／停止指令						○	○	○										
	2F事務室3運転／停止ﾓﾆﾀ							○											
	2F事務室3空調機故障										○								
	2F事務室3運転ﾓｰﾄﾞ設定					○		○	○										
	2F事務室3運転ﾓｰﾄﾞﾓﾆﾀ							○		○									
	2F事務室3風量指令					○		○	○										
	2F事務室3風量ﾓﾆﾀ							○		○									
	2F事務室3室温ﾓﾆﾀ											○							
	2F事務室3設定温度指令				○														
	2F事務室3ﾌｧﾙﾀｻｲﾝﾓﾆﾀ										○								
	2F事務室3ﾌｧﾙﾀｻｲﾝﾘｾｯﾄ指令										○								
	2F事務室3ﾘﾓｺﾝ許可／禁止(運転／停止)						○	○	○										
	2F事務室3ﾘﾓｺﾝ許可／禁止(運転ﾓｰﾄﾞ)						○	○	○										
	2F事務室3ﾘﾓｺﾝ許可／禁止(設定温度)						○	○	○										
	2F事務室3省ｴﾈ設定指令						○	○	○										
	2F事務室3省ｴﾈ設定ﾓﾆﾀ							○											
	2F事務室4運転／停止指令						○	○	○										
	2F事務室4運転／停止ﾓﾆﾀ							○											
	2F事務室4空調機故障										○								
	2F事務室4運転ﾓｰﾄﾞ設定					○		○	○										
	2F事務室4運転ﾓｰﾄﾞﾓﾆﾀ							○		○									
	2F事務室4風量指令					○		○	○										
	2F事務室4風量ﾓﾆﾀ							○		○									
	2F事務室4室温ﾓﾆﾀ											○							
	2F事務室4設定温度指令				○														
	2F事務室4ﾌｧﾙﾀｻｲﾝﾓﾆﾀ										○								
	2F事務室4ﾌｧﾙﾀｻｲﾝﾘｾｯﾄ指令										○								
	2F事務室4ﾘﾓｺﾝ許可／禁止(運転／停止)						○	○	○										
	2F事務室4ﾘﾓｺﾝ許可／禁止(運転ﾓｰﾄﾞ)						○	○	○										
	2F事務室4ﾘﾓｺﾝ許可／禁止(設定温度)						○	○	○										
	2F事務室4省ｴﾈ設定指令						○	○	○										
	2F事務室4省ｴﾈ設定ﾓﾆﾀ							○											
	2F事務室5運転／停止指令						○	○	○										
	2F事務室5運転／停止ﾓﾆﾀ							○											
	2F事務室5空調機故障										○								
	2F事務室5運転ﾓｰﾄﾞ設定					○		○	○										
	2F事務室5運転ﾓｰﾄﾞﾓﾆﾀ							○		○									
	2F事務室5風量指令					○		○	○										
	2F事務室5風量ﾓﾆﾀ							○		○									
	2F事務室5室温ﾓﾆﾀ											○							
	2F事務室5設定温度指令				○														
	2F事務室5ﾌｧﾙﾀｻｲﾝﾓﾆﾀ										○								
	2F事務室5ﾌｧﾙﾀｻｲﾝﾘｾｯﾄ指令										○								
	2F事務室5ﾘﾓｺﾝ許可／禁止(運転／停止)						○	○	○										
	2F事務室5ﾘﾓｺﾝ許可／禁止(運転ﾓｰﾄﾞ)						○	○	○										
	2F事務室5ﾘﾓｺﾝ許可／禁止(設定温度)						○	○	○										
	2F事務室5省ｴﾈ設定指令						○	○	○										
	2F事務室5省ｴﾈ設定ﾓﾆﾀ							○											
	2F事務室6運転／停止指令						○	○	○										
	2F事務室6運転／停止ﾓﾆﾀ							○											
	2F事務室6空調機故障										○								
	2F事務室6運転ﾓｰﾄﾞ設定					○		○	○										
	2F事務室6運転ﾓｰﾄﾞﾓﾆﾀ							○		○									
	2F事務室6風量指令					○		○	○										
	2F事務室6風量ﾓﾆﾀ							○		○									
	2F事務室6室温ﾓﾆﾀ											○							
	2F事務室6設定温度指令				○														
	2F事務室6ﾌｧﾙﾀｻｲﾝﾓﾆﾀ										○								
	2F事務室6ﾌｧﾙﾀｻｲﾝﾘｾｯﾄ指令										○								
	2F事務室6ﾘﾓｺﾝ許可／禁止(運転／停止)						○	○	○										
	2F事務室6ﾘﾓｺﾝ許可／禁止(運転ﾓｰﾄﾞ)						○	○	○										
	2F事務室6ﾘﾓｺﾝ許可／禁止(設定温度)						○	○	○										
	2F事務室6省ｴﾈ設定指令						○	○	○										
	2F事務室6省ｴﾈ設定ﾓﾆﾀ							○											
	2F事務室7運転／停止指令						○	○	○										
	2F事務室7運転／停止ﾓﾆﾀ							○											
	2F事務室7空調機故障										○								
	2F事務室7運転ﾓｰﾄﾞ設定					○		○	○										
	2F事務室7運転ﾓｰﾄﾞﾓﾆﾀ							○		○									
	2F事務室7風量指令					○		○	○										

鹿島・東畑設計共同企業体

鹿島建設株式会社一級建築士事務所
株式会社東畑建築事務所

設備　協力会社
会社名　新菱冷熱工業(株)
横浜支店
担当者

竣工図　2013.02.28
工事監理　熱計　施工

戸塚駅西口第1地区第二種市街地再開発事業に伴う
公益施設整備事業新築工事
空調設備（自動制御設備）
中央管理点入出力一覧表（２０）

SCALE　N.S　DATE　2011 — 4 — 28

設計責任者	設計担当者				DA担当者	CD参画DA担当者
平岡　雅徳	弘志	豊仁	中川	純	小沢　寿吾	武藤 敏明
	伸介	雄仁	紗弥	広吾		
	鈴木	健介				

一級建築士　241713
八木 佳

JOB　090536B
DWG　M — 442

本図面は建物の維持管理のための参考資料です。建物の現状と図面が完全に一致していることを保証するものではありません。

記号	名称	リモート盤	動力盤	取合	操作			表示					計測			計量				備考
					設定	切換	発停	状態	COS 故障	トリップ 故障	警報	温度	湿度	その他						
	2F事務室7風量ﾓﾆﾀ							○		○										
	2F事務室7室温ﾓﾆﾀ											○								
	2F事務室7設定温度指令				○															
	2F事務室7ﾌｨﾙﾀｻｲﾝﾓﾆﾀ										○									
	2F事務室7ﾌｨﾙﾀｻｲﾝﾘｾｯﾄ指令										○									
	2F事務室7ﾘﾓｺﾝ許可／禁止(運転／停止)						○	○	○											
	2F事務室7ﾘﾓｺﾝ許可／禁止(運転ﾓｰﾄﾞ)						○	○	○											
	2F事務室7ﾘﾓｺﾝ許可／禁止(設定温度)						○	○	○											
	2F事務室7省ｴﾈ設定指令						○	○	○											
	2F事務室7省ｴﾈ設定ﾓﾆﾀ							○												
	2Fふれあいｱﾌﾟﾗｻﾞ運転／停止指令						○	○	○											
	2Fふれあいｱﾌﾟﾗｻﾞ運転／停止ﾓﾆﾀ							○												
	2Fふれあいｱﾌﾟﾗｻﾞ空調機故障										○									
	2Fふれあいｱﾌﾟﾗｻﾞ運転ﾓｰﾄﾞ設定					○		○	○											
	2Fふれあいｱﾌﾟﾗｻﾞ運転ﾓｰﾄﾞﾓﾆﾀ							○		○										
	2Fふれあいｱﾌﾟﾗｻﾞ風量指令					○		○	○											
	2Fふれあいｱﾌﾟﾗｻﾞ風量ﾓﾆﾀ							○		○										
	2Fふれあいｱﾌﾟﾗｻﾞ室温ﾓﾆﾀ											○								
	2Fふれあいｱﾌﾟﾗｻﾞ設定温度指令				○															
	2Fふれあいｱﾌﾟﾗｻﾞﾌｨﾙﾀｻｲﾝﾓﾆﾀ										○									
	2Fふれあいｱﾌﾟﾗｻﾞﾌｨﾙﾀｻｲﾝﾘｾｯﾄ指令										○									
	2Fふれあいｱﾌﾟﾗｻﾞﾘﾓｺﾝ許可／禁止(運転／停止)						○	○	○											
	2Fふれあいｱﾌﾟﾗｻﾞﾘﾓｺﾝ許可／禁止(運転ﾓｰﾄﾞ)						○	○	○											
	2Fふれあいｱﾌﾟﾗｻﾞﾘﾓｺﾝ許可／禁止(設定温度)						○	○	○											
	2Fふれあいｱﾌﾟﾗ風向指令					○														
	2Fふれあいｱﾌﾟﾗ風向ﾓﾆﾀ							○												
	2Fふれあいｱﾌﾟﾗ省ｴﾈ設定指令						○	○	○											
	2Fふれあいｱﾌﾟﾗ省ｴﾈ設定ﾓﾆﾀ							○												
	2F共用待合ﾛﾋﾞ-1-2-1運転／停止指令						○	○	○											
	2F共用待合ﾛﾋﾞ-1-2-1運転／停止ﾓﾆﾀ							○												
	2F共用待合ﾛﾋﾞ-1-2-1空調機故障										○									
	2F共用待合ﾛﾋﾞ-1-2-1運転ﾓｰﾄﾞ設定					○		○	○											
	2F共用待合ﾛﾋﾞ-1-2-1運転ﾓｰﾄﾞﾓﾆﾀ							○		○										
	2F共用待合ﾛﾋﾞ-1-2-1風量指令					○		○	○											
	2F共用待合ﾛﾋﾞ-1-2-1風量ﾓﾆﾀ							○		○										
	2F共用待合ﾛﾋﾞ-1-2-1室温ﾓﾆﾀ											○								
	2F共用待合ﾛﾋﾞ-1-2-1設定温度指令				○															
	2F共用待合ﾛﾋﾞ-1-2-1ﾌｨﾙﾀｻｲﾝﾓﾆﾀ										○									
	2F共用待合ﾛﾋﾞ-1-2-1ﾌｨﾙﾀｻｲﾝﾘｾｯﾄ										○									
	2F共用待合ﾛﾋﾞ-1-2-1ﾘﾓｺﾝ許可／禁止(運転／停止)						○	○	○											
	2F共用待合ﾛﾋﾞ-1-2-1ﾘﾓｺﾝ許可／禁止(運転ﾓｰﾄﾞ)						○	○	○											
	2F共用待合ﾛﾋﾞ-1-2-1ﾘﾓｺﾝ許可／禁止(設定温度)						○	○	○											
	2F共用待合ﾛﾋﾞ-1-2-1省ｴﾈ設定指令						○	○	○											
	2F共用待合ﾛﾋﾞ-1-2-1省ｴﾈ設定ﾓﾆﾀ							○												
	2F共用待合ﾛﾋﾞ-1-2-2運転／停止指令						○	○	○											
	2F共用待合ﾛﾋﾞ-1-2-2運転／停止ﾓﾆﾀ							○												
	2F共用待合ﾛﾋﾞ-1-2-2空調機故障										○									
	2F共用待合ﾛﾋﾞ-1-2-2運転ﾓｰﾄﾞ設定					○		○	○											
	2F共用待合ﾛﾋﾞ-1-2-2運転ﾓｰﾄﾞﾓﾆﾀ							○		○										
	2F共用待合ﾛﾋﾞ-1-2-2風量指令					○		○	○											
	2F共用待合ﾛﾋﾞ-1-2-2風量ﾓﾆﾀ							○		○										
	2F共用待合ﾛﾋﾞ-1-2-2室温ﾓﾆﾀ											○								
	2F共用待合ﾛﾋﾞ-1-2-2設定温度指令				○															
	2F共用待合ﾛﾋﾞ-1-2-2ﾌｨﾙﾀｻｲﾝﾓﾆﾀ										○									
	2F共用待合ﾛﾋﾞ-1-2-2ﾌｨﾙﾀｻｲﾝﾘｾｯﾄ										○									
	2F共用待合ﾛﾋﾞ-1-2-2ﾘﾓｺﾝ許可／禁止(運転／停止)						○	○	○											
	2F共用待合ﾛﾋﾞ-1-2-2ﾘﾓｺﾝ許可／禁止(運転ﾓｰﾄﾞ)						○	○	○											
	2F共用待合ﾛﾋﾞ-1-2-2ﾘﾓｺﾝ許可／禁止(設定温度)						○	○	○											
	2F共用待合ﾛﾋﾞ-1-2-2省ｴﾈ設定指令						○	○	○											
	2F共用待合ﾛﾋﾞ-1-2-2省ｴﾈ設定ﾓﾆﾀ							○												
	2F共用待合ﾛﾋﾞ-1-2-3運転／停止指令						○	○	○											
	2F共用待合ﾛﾋﾞ-1-2-3運転／停止ﾓﾆﾀ							○												
	2F共用待合ﾛﾋﾞ-1-2-3空調機故障										○									
	2F共用待合ﾛﾋﾞ-1-2-3運転ﾓｰﾄﾞ設定					○		○	○											
	2F共用待合ﾛﾋﾞ-1-2-3運転ﾓｰﾄﾞﾓﾆﾀ							○		○										
	2F共用待合ﾛﾋﾞ-1-2-3風量指令					○		○	○											
	2F共用待合ﾛﾋﾞ-1-2-3風量ﾓﾆﾀ							○		○										
	2F共用待合ﾛﾋﾞ-1-2-3室温ﾓﾆﾀ											○								
	2F共用待合ﾛﾋﾞ-1-2-3設定温度指令				○															
	2F共用待合ﾛﾋﾞ-1-2-3ﾌｨﾙﾀｻｲﾝﾓﾆﾀ										○									
	2F共用待合ﾛﾋﾞ-1-2-3ﾌｨﾙﾀｻｲﾝﾘｾｯﾄ										○									
	2F共用待合ﾛﾋﾞ-1-2-3ﾘﾓｺﾝ許可／禁止(運転／停止)						○	○	○											
	2F共用待合ﾛﾋﾞ-1-2-3ﾘﾓｺﾝ許可／禁止(運転ﾓｰﾄﾞ)						○	○	○											
	2F共用待合ﾛﾋﾞ-1-2-3ﾘﾓｺﾝ許可／禁止(設定温度)						○	○	○											
	2F共用待合ﾛﾋﾞ-1-2-3省ｴﾈ設定指令						○	○	○											

記号	名称	リモート盤	動力盤	取合	操作			表示					計測			計量				備考
					設定	切換	発停	状態	COS 故障	トリップ 故障	警報	温度	湿度	その他						
	2F共用待合ﾛﾋﾞ-1-2-3省ｴﾈ設定ﾓﾆﾀ							○												
	2F共用待合ﾛﾋﾞ-1-2-4運転／停止指令						○	○	○											
	2F共用待合ﾛﾋﾞ-1-2-4運転／停止ﾓﾆﾀ							○												
	2F共用待合ﾛﾋﾞ-1-2-4空調機故障										○									
	2F共用待合ﾛﾋﾞ-1-2-4運転ﾓｰﾄﾞ設定					○		○	○											
	2F共用待合ﾛﾋﾞ-1-2-4運転ﾓｰﾄﾞﾓﾆﾀ							○		○										
	2F共用待合ﾛﾋﾞ-1-2-4風量指令					○		○	○											
	2F共用待合ﾛﾋﾞ-1-2-4風量ﾓﾆﾀ							○		○										
	2F共用待合ﾛﾋﾞ-1-2-4室温ﾓﾆﾀ											○								
	2F共用待合ﾛﾋﾞ-1-2-4設定温度指令				○															
	2F共用待合ﾛﾋﾞ-1-2-4ﾌｨﾙﾀｻｲﾝﾓﾆﾀ										○									
	2F共用待合ﾛﾋﾞ-1-2-4ﾌｨﾙﾀｻｲﾝﾘｾｯﾄ										○									
	2F共用待合ﾛﾋﾞ-1-2-4ﾘﾓｺﾝ許可／禁止(運転／停止)						○	○	○											
	2F共用待合ﾛﾋﾞ-1-2-4ﾘﾓｺﾝ許可／禁止(運転ﾓｰﾄﾞ)						○	○	○											
	2F共用待合ﾛﾋﾞ-1-2-4ﾘﾓｺﾝ許可／禁止(設定温度)						○	○	○											
	2F共用待合ﾛﾋﾞ-1-2-4省ｴﾈ設定指令						○	○	○											
	2F共用待合ﾛﾋﾞ-1-2-4省ｴﾈ設定ﾓﾆﾀ							○												
	2F共用待合ﾛﾋﾞ-1-2-5運転／停止指令						○	○	○											
	2F共用待合ﾛﾋﾞ-1-2-5運転／停止ﾓﾆﾀ							○												
	2F共用待合ﾛﾋﾞ-1-2-5空調機故障										○									
	2F共用待合ﾛﾋﾞ-1-2-5運転ﾓｰﾄﾞ設定					○		○	○											
	2F共用待合ﾛﾋﾞ-1-2-5運転ﾓｰﾄﾞﾓﾆﾀ							○		○										
	2F共用待合ﾛﾋﾞ-1-2-5風量指令					○		○	○											
	2F共用待合ﾛﾋﾞ-1-2-5風量ﾓﾆﾀ							○		○										
	2F共用待合ﾛﾋﾞ-1-2-5室温ﾓﾆﾀ											○								
	2F共用待合ﾛﾋﾞ-1-2-5設定温度指令				○															
	2F共用待合ﾛﾋﾞ-1-2-5ﾌｨﾙﾀｻｲﾝﾓﾆﾀ										○									
	2F共用待合ﾛﾋﾞ-1-2-5ﾌｨﾙﾀｻｲﾝﾘｾｯﾄ										○									
	2F共用待合ﾛﾋﾞ-1-2-5ﾘﾓｺﾝ許可／禁止(運転／停止)						○	○	○											
	2F共用待合ﾛﾋﾞ-1-2-5ﾘﾓｺﾝ許可／禁止(運転ﾓｰﾄﾞ)						○	○	○											
	2F共用待合ﾛﾋﾞ-1-2-5ﾘﾓｺﾝ許可／禁止(設定温度)						○	○	○											
	2F共用待合ﾛﾋﾞ-1-2-5省ｴﾈ設定指令						○	○	○											
	2F共用待合ﾛﾋﾞ-1-2-5省ｴﾈ設定ﾓﾆﾀ							○												
	2F共用待合ﾛﾋﾞ-1-2-6運転／停止指令						○	○	○											
	2F共用待合ﾛﾋﾞ-1-2-6運転／停止ﾓﾆﾀ							○												
	2F共用待合ﾛﾋﾞ-1-2-6空調機故障										○									
	2F共用待合ﾛﾋﾞ-1-2-6運転ﾓｰﾄﾞ設定					○		○	○											
	2F共用待合ﾛﾋﾞ-1-2-6運転ﾓｰﾄﾞﾓﾆﾀ							○		○										
	2F共用待合ﾛﾋﾞ-1-2-6風量指令					○		○	○											
	2F共用待合ﾛﾋﾞ-1-2-6風量ﾓﾆﾀ							○		○										
	2F共用待合ﾛﾋﾞ-1-2-6室温ﾓﾆﾀ											○								
	2F共用待合ﾛﾋﾞ-1-2-6設定温度指令				○															
	2F共用待合ﾛﾋﾞ-1-2-6ﾌｨﾙﾀｻｲﾝﾓﾆﾀ										○									
	2F共用待合ﾛﾋﾞ-1-2-6ﾌｨﾙﾀｻｲﾝﾘｾｯﾄ										○									
	2F共用待合ﾛﾋﾞ-1-2-6ﾘﾓｺﾝ許可／禁止(運転／停止)						○	○	○											
	2F共用待合ﾛﾋﾞ-1-2-6ﾘﾓｺﾝ許可／禁止(運転ﾓｰﾄﾞ)						○	○	○											
	2F共用待合ﾛﾋﾞ-1-2-6ﾘﾓｺﾝ許可／禁止(設定温度)						○	○	○											
	2F共用待合ﾛﾋﾞ-1-2-6省ｴﾈ設定指令						○	○	○											
	2F共用待合ﾛﾋﾞ-1-2-6省ｴﾈ設定ﾓﾆﾀ							○												
	2F共用待合ﾛﾋﾞ-1-2-7運転／停止指令						○	○	○											
	2F共用待合ﾛﾋﾞ-1-2-7運転／停止ﾓﾆﾀ							○												
	2F共用待合ﾛﾋﾞ-1-2-7空調機故障										○									
	2F共用待合ﾛﾋﾞ-1-2-7運転ﾓｰﾄﾞ設定					○		○	○											
	2F共用待合ﾛﾋﾞ-1-2-7運転ﾓｰﾄﾞﾓﾆﾀ							○		○										
	2F共用待合ﾛﾋﾞ-1-2-7風量指令					○		○	○											
	2F共用待合ﾛﾋﾞ-1-2-7風量ﾓﾆﾀ							○		○										
	2F共用待合ﾛﾋﾞ-1-2-7室温ﾓﾆﾀ											○								
	2F共用待合ﾛﾋﾞ-1-2-7設定温度指令				○															
	2F共用待合ﾛﾋﾞ-1-2-7ﾌｨﾙﾀｻｲﾝﾓﾆﾀ										○									
	2F共用待合ﾛﾋﾞ-1-2-7ﾌｨﾙﾀｻｲﾝﾘｾｯﾄ										○									
	2F共用待合ﾛﾋﾞ-1-2-7ﾘﾓｺﾝ許可／禁止(運転／停止)						○	○	○											
	2F共用待合ﾛﾋﾞ-1-2-7ﾘﾓｺﾝ許可／禁止(運転ﾓｰﾄﾞ)						○	○	○											
	2F共用待合ﾛﾋﾞ-1-2-7ﾘﾓｺﾝ許可／禁止(設定温度)						○	○	○											
	2F共用待合ﾛﾋﾞ-1-2-7省ｴﾈ設定指令						○	○	○											
	2F共用待合ﾛﾋﾞ-1-2-7省ｴﾈ設定ﾓﾆﾀ							○												
	2F共用待合ﾛﾋﾞ-1-2-8運転／停止指令						○	○	○											
	2F共用待合ﾛﾋﾞ-1-2-8運転／停止ﾓﾆﾀ							○												
	2F共用待合ﾛﾋﾞ-1-2-8空調機故障										○									
	2F共用待合ﾛﾋﾞ-1-2-8運転ﾓｰﾄﾞ設定					○		○	○											
	2F共用待合ﾛﾋﾞ-1-2-8運転ﾓｰﾄﾞﾓﾆﾀ							○		○										
	2F共用待合ﾛﾋﾞ-1-2-8風量指令					○		○	○											
	2F共用待合ﾛﾋﾞ-1-2-8風量ﾓﾆﾀ							○		○										
	2F共用待合ﾛﾋﾞ-1-2-8室温ﾓﾆﾀ											○								
	2F共用待合ﾛﾋﾞ-1-2-8設定温度指令				○															
	2F共用待合ﾛﾋﾞ-1-2-8ﾌｨﾙﾀｻｲﾝﾓﾆﾀ											○								

鹿島・東畑設計共同企業体
鹿島建設株式会社一級建築士事務所
株式会社東畑建築事務所

設備　協力会社
会社名　新菱冷熱工業(株)横浜支店
担当者

竣工図　2013.02.28
工事監理　設計　施工

戸塚駅西口第1地区第二種市街地再開発事業に伴う
公益施設整備事業新築工事
空調設備（自動制御設備）
中央管理点入出力一覧表（２１）

SCALE　N.S　DATE　2011 — 4 — 28

設計責任者　平岡 雅徳
設計担当者　弘志 豊仁 中川 雄 小沢 寿吾 武藤 敏明
DA担当者　鈴木 健介
CD原価DA担当者

一級建築士 241713
八木 佳

JOB　090536B
DWG　M — 443

本図面は建物の維持管理のための参考資料です。建物の現状と図面が完全に一致していることを保証するものではありません。

記号	名称	リモート盤	動力盤	取合	操作			表示					計測			計量				備考
					設定	切換	発停	状態	COG故障	トリップ故障	警報		温度	湿度	その他					
	2F共用待合DC-1･2-8ﾌｨﾙﾀｻｲﾝﾘｾｯﾄ										○									
	2F共用待合DC-1･2-8ﾘﾓｺﾝ許可／禁止(運転／停止)						○	○	○											
	2F共用待合DC-1･2-8ﾘﾓｺﾝ許可／禁止(運転ﾓｰﾄﾞ)						○	○	○											
	2F共用待合DC-1･2-8ﾘﾓｺﾝ許可／禁止(設定温度)						○	○	○											
	2F共用待合DC-1･2-8省ｴﾈ設定指令						○	○	○											
	2F共用待合DC-1･2-8省ｴﾈ設定ﾓﾆﾀ							○												
	2F共用待合DC-1･2-9運転／停止指令						○	○	○											
	2F共用待合DC-1･2-9運転／停止ﾓﾆﾀ							○												
	2F共用待合DC-1･2-9空調機故障											○								
	2F共用待合DC-1･2-9運転ﾓｰﾄﾞ設定					○		○	○											
	2F共用待合DC-1･2-9運転ﾓｰﾄﾞﾓﾆﾀ							○		○										
	2F共用待合DC-1･2-9風量指令					○		○	○											
	2F共用待合DC-1･2-9風量ﾓﾆﾀ							○		○										
	2F共用待合DC-1･2-9室温ﾓﾆﾀ												○							
	2F共用待合DC-1･2-9設定温度指令				○															
	2F共用待合DC-1･2-9ﾌｨﾙﾀｻｲﾝﾓﾆﾀ											○								
	2F共用待合DC-1･2-9ﾌｨﾙﾀｻｲﾝﾘｾｯﾄ											○								
	2F共用待合DC-1･2-9ﾘﾓｺﾝ許可／禁止(運転／停止)						○	○	○											
	2F共用待合DC-1･2-9ﾘﾓｺﾝ許可／禁止(運転ﾓｰﾄﾞ)						○	○	○											
	2F共用待合DC-1･2-9ﾘﾓｺﾝ許可／禁止(設定温度)						○	○	○											
	2F共用待合DC-1･2-9省ｴﾈ設定指令						○	○	○											
	2F共用待合DC-1･2-9省ｴﾈ設定ﾓﾆﾀ							○												
	2FDC-前通路運転／停止指令						○	○	○											
	2FDC-前通路運転／停止ﾓﾆﾀ							○												
	2FDC-前通路空調機故障											○								
	2FDC-前通路運転ﾓｰﾄﾞ設定					○		○	○											
	2FDC-前通路運転ﾓｰﾄﾞﾓﾆﾀ							○		○										
	2FDC-前通路風量指令					○		○	○											
	2FDC-前通路風量ﾓﾆﾀ							○		○										
	2FDC-前通路室温ﾓﾆﾀ												○							
	2FDC-前通路設定温度指令				○															
	2FDC-前通路ﾌｨﾙﾀｻｲﾝﾓﾆﾀ											○								
	2FDC-前通路ﾌｨﾙﾀｻｲﾝﾘｾｯﾄ指令											○								
	2FDC-前通路ﾘﾓｺﾝ許可／禁止(運転／停止)						○	○	○											
	2FDC-前通路ﾘﾓｺﾝ許可／禁止(運転ﾓｰﾄﾞ)						○	○	○											
	2FDC-前通路ﾘﾓｺﾝ許可／禁止(設定温度)						○	○	○											
	2FDC-前通路省ｴﾈ設定指令						○	○	○											
	2FDC-前通路省ｴﾈ設定ﾓﾆﾀ							○												
	2F EVﾎｰﾙ運転／停止指令						○	○	○											
	2F EVﾎｰﾙ運転／停止ﾓﾆﾀ							○												
	2F EVﾎｰﾙ空調機故障											○								
	2F EVﾎｰﾙ運転ﾓｰﾄﾞ設定					○		○	○											
	2F EVﾎｰﾙ運転ﾓｰﾄﾞﾓﾆﾀ							○		○										
	2F EVﾎｰﾙ風量指令					○		○	○											
	2F EVﾎｰﾙ風量ﾓﾆﾀ							○		○										
	2F EVﾎｰﾙ室温ﾓﾆﾀ												○							
	2F EVﾎｰﾙ設定温度指令				○															
	2F EVﾎｰﾙﾌｨﾙﾀｻｲﾝﾓﾆﾀ											○								
	2F EVﾎｰﾙﾌｨﾙﾀｻｲﾝﾘｾｯﾄ指令											○								
	2F EVﾎｰﾙﾘﾓｺﾝ許可／禁止(運転／停止)						○	○	○											
	2F EVﾎｰﾙﾘﾓｺﾝ許可／禁止(運転ﾓｰﾄﾞ)						○	○	○											
	2F EVﾎｰﾙﾘﾓｺﾝ許可／禁止(設定温度)						○	○	○											
	2F EVﾎｰﾙ省ｴﾈ設定指令						○	○	○											
	2F EVﾎｰﾙ省ｴﾈ設定ﾓﾆﾀ							○												
	2F高齢障害支援課会議室運転／停止指令						○	○	○											
	2F高齢障害支援課会議室運転／停止ﾓﾆﾀ							○												
	2F高齢障害支援課会議室空調機故障											○								
	2F高齢障害支援課会議室運転ﾓｰﾄﾞ設定					○		○	○											
	2F高齢障害支援課会議室運転ﾓｰﾄﾞﾓﾆﾀ							○		○										
	2F高齢障害支援課会議室風量指令					○		○	○											
	2F高齢障害支援課会議室風量ﾓﾆﾀ							○		○										
	2F高齢障害支援課会議室室温ﾓﾆﾀ											○								
	2F高齢障害支援課会議室設定温度指令				○															
	2F高齢障害支援課会議室ﾌｨﾙﾀｻｲﾝﾓﾆﾀ											○								
	2F高齢障害支援課会議室ﾌｨﾙﾀｻｲﾝﾘｾｯﾄ											○								
	2F高齢障害支援課会議室ﾘﾓｺﾝ許可／禁止(運転／停止)						○	○	○											
	2F高齢障害支援課会議室ﾘﾓｺﾝ許可／禁止(運転ﾓｰﾄﾞ)						○	○	○											
	2F高齢障害支援課会議室ﾘﾓｺﾝ許可／禁止(設定温度)						○	○	○											
	2F高齢障害支援課会議室省ｴﾈ設定指令						○	○	○											
	2F高齢障害支援課会議室省ｴﾈ設定ﾓﾆﾀ							○												
	2F高齢障害支援課事務室運転／停止指令						○	○	○											
	2F高齢障害支援課事務室運転／停止ﾓﾆﾀ							○												
	2F高齢障害支援課事務室空調機故障											○								
	2F高齢障害支援課事務室運転ﾓｰﾄﾞ設定					○		○	○											
	2F高齢障害支援課事務室運転ﾓｰﾄﾞﾓﾆﾀ							○		○										

記号	名称	リモート盤	動力盤	取合	操作			表示					計測			計量				備考
					設定	切換	発停	状態	COG故障	トリップ故障	警報		温度	湿度	その他					
	2F高齢障害支援課事務室風量指令					○		○	○											
	2F高齢障害支援課事務室風量ﾓﾆﾀ							○		○										
	2F高齢障害支援課事務室室温ﾓﾆﾀ												○							
	2F高齢障害支援課事務室設定温度指令				○															
	2F高齢障害支援課事務室ﾌｨﾙﾀｻｲﾝﾓﾆﾀ												○							
	2F高齢障害支援課事務室ﾌｨﾙﾀｻｲﾝﾘｾｯﾄ												○							
	2F高齢障害支援課事務室ﾘﾓｺﾝ許可／禁止(運転／停止)						○	○	○											
	2F高齢障害支援課事務室ﾘﾓｺﾝ許可／禁止(運転ﾓｰﾄﾞ)						○	○	○											
	2F高齢障害支援課事務室ﾘﾓｺﾝ許可／禁止(設定温度)						○	○	○											
	2F高齢障害支援課事務室省ｴﾈ設定指令						○	○	○											
	2F高齢障害支援課事務室省ｴﾈ設定ﾓﾆﾀ							○												
	ｷｬｳﾗｰ-控室運転／停止指令						○	○	○											
	ｷｬｳﾗｰ-控室運転／停止ﾓﾆﾀ							○												
	ｷｬｳﾗｰ-控室空調機故障											○								
	ｷｬｳﾗｰ-控室運転ﾓｰﾄﾞ設定					○		○	○											
	ｷｬｳﾗｰ-控室運転ﾓｰﾄﾞﾓﾆﾀ							○		○										
	ｷｬｳﾗｰ-控室風量指令					○		○	○											
	ｷｬｳﾗｰ-控室風量ﾓﾆﾀ							○		○										
	ｷｬｳﾗｰ-控室室温ﾓﾆﾀ												○							
	ｷｬｳﾗｰ-控室設定温度指令				○															
	ｷｬｳﾗｰ-控室ﾌｨﾙﾀｻｲﾝﾓﾆﾀ											○								
	ｷｬｳﾗｰ-控室ﾌｨﾙﾀｻｲﾝﾘｾｯﾄ指令											○								
	ｷｬｳﾗｰ-控室ﾘﾓｺﾝ許可／禁止(運転／停止)						○	○	○											
	ｷｬｳﾗｰ-控室ﾘﾓｺﾝ許可／禁止(運転ﾓｰﾄﾞ)						○	○	○											
	ｷｬｳﾗｰ-控室ﾘﾓｺﾝ許可／禁止(設定温度)						○	○	○											
	ｷｬｳﾗｰ-控室風向指令					○														
	ｷｬｳﾗｰ-控室風向ﾓﾆﾀ							○												
	ｷｬｳﾗｰ-控室省ｴﾈ設定指令						○	○	○											
	ｷｬｳﾗｰ-控室省ｴﾈ設定ﾓﾆﾀ							○												
	ｷｬｳﾗｰ-前室運転／停止指令						○	○	○											
	ｷｬｳﾗｰ-前室運転／停止ﾓﾆﾀ							○												
	ｷｬｳﾗｰ-前室空調機故障											○								
	ｷｬｳﾗｰ-前室運転ﾓｰﾄﾞ設定					○		○	○											
	ｷｬｳﾗｰ-前室運転ﾓｰﾄﾞﾓﾆﾀ							○		○										
	ｷｬｳﾗｰ-前室風量指令					○		○	○											
	ｷｬｳﾗｰ-前室風量ﾓﾆﾀ							○		○										
	ｷｬｳﾗｰ-前室室温ﾓﾆﾀ												○							
	ｷｬｳﾗｰ-前室設定温度指令				○															
	ｷｬｳﾗｰ-前室ﾌｨﾙﾀｻｲﾝﾓﾆﾀ											○								
	ｷｬｳﾗｰ-前室ﾌｨﾙﾀｻｲﾝﾘｾｯﾄ指令											○								
	ｷｬｳﾗｰ-前室ﾘﾓｺﾝ許可／禁止(運転／停止)						○	○	○											
	ｷｬｳﾗｰ-前室ﾘﾓｺﾝ許可／禁止(運転ﾓｰﾄﾞ)						○	○	○											
	ｷｬｳﾗｰ-前室ﾘﾓｺﾝ許可／禁止(設定温度)						○	○	○											
	ｷｬｳﾗｰ-前室省ｴﾈ設定指令						○	○	○											
	ｷｬｳﾗｰ-前室省ｴﾈ設定ﾓﾆﾀ							○												
	ｷｬｳﾗｰ-1運転／停止指令						○	○	○											
	ｷｬｳﾗｰ-1運転／停止ﾓﾆﾀ							○												
	ｷｬｳﾗｰ-1空調機故障											○								
	ｷｬｳﾗｰ-1運転ﾓｰﾄﾞ設定					○		○	○											
	ｷｬｳﾗｰ-1運転ﾓｰﾄﾞﾓﾆﾀ							○		○										
	ｷｬｳﾗｰ-1風量指令					○		○	○											
	ｷｬｳﾗｰ-1風量ﾓﾆﾀ							○		○										
	ｷｬｳﾗｰ-1室温ﾓﾆﾀ												○							
	ｷｬｳﾗｰ-1設定温度指令				○															
	ｷｬｳﾗｰ-1ﾌｨﾙﾀｻｲﾝﾓﾆﾀ											○								
	ｷｬｳﾗｰ-1ﾌｨﾙﾀｻｲﾝﾘｾｯﾄ指令											○								
	ｷｬｳﾗｰ-1ﾘﾓｺﾝ許可／禁止(運転／停止)						○	○	○											
	ｷｬｳﾗｰ-1ﾘﾓｺﾝ許可／禁止(運転ﾓｰﾄﾞ)						○	○	○											
	ｷｬｳﾗｰ-1ﾘﾓｺﾝ許可／禁止(設定温度)						○	○	○											
	ｷｬｳﾗｰ-1省ｴﾈ設定指令						○	○	○											
	ｷｬｳﾗｰ-1省ｴﾈ設定ﾓﾆﾀ							○												
	ｷｬｳﾗｰ-2運転／停止指令						○	○	○											
	ｷｬｳﾗｰ-2運転／停止ﾓﾆﾀ							○												
	ｷｬｳﾗｰ-2空調機故障											○								
	ｷｬｳﾗｰ-2運転ﾓｰﾄﾞ設定					○		○	○											
	ｷｬｳﾗｰ-2運転ﾓｰﾄﾞﾓﾆﾀ							○		○										
	ｷｬｳﾗｰ-2風量指令					○		○	○											
	ｷｬｳﾗｰ-2風量ﾓﾆﾀ							○		○										
	ｷｬｳﾗｰ-2室温ﾓﾆﾀ												○							
	ｷｬｳﾗｰ-2設定温度指令				○															
	ｷｬｳﾗｰ-2ﾌｨﾙﾀｻｲﾝﾓﾆﾀ											○								
	ｷｬｳﾗｰ-2ﾌｨﾙﾀｻｲﾝﾘｾｯﾄ指令											○								
	ｷｬｳﾗｰ-2ﾘﾓｺﾝ許可／禁止(運転／停止)						○	○	○											
	ｷｬｳﾗｰ-2ﾘﾓｺﾝ許可／禁止(運転ﾓｰﾄﾞ)						○	○	○											
	ｷｬｳﾗｰ-2ﾘﾓｺﾝ許可／禁止(設定温度)						○	○	○											

鹿島・東畑設計共同企業体

鹿島建設株式会社一級建築士事務所
株式会社東畑建築事務所

設備　協力会社
会社名　新菱冷熱工業(株)
横浜支店
担当者

竣工図　2013.02.28
工事管理　設計　施工

戸塚駅西口第１地区第二種市街地再開発事業に伴う
公益施設整備事業新築工事
空調設備（自動制御設備）
中央管理点入出力一覧表（２２）

SCALE　N.S　DATE　2011 — 4 — 28

設計責任者　平岡 雅徳
設計担当者　谷本 雅仁　中川 雄介　鈴木 紀介　小沢 寿吾　武藤 敏明
DA担当者　CO断面DA担当者

一級建築士 241713
八木 佳

JOB　090536B
DWG　M — 444

本図面は建物の維持管理のための参考資料です。建物の現状と図面が完全に一致していることを保証するものではありません。

記号	名称	リモート盤	動力盤	取合	操作			表示				計測			計量				備考
					設定	切換	発停	状態	COS故障	トリップ故障	警報	温度	湿度	その他					
	ｷﾞｬﾗﾘｰ2省ｴﾈ設定指令						○	○	○										
	ｷﾞｬﾗﾘｰ2省ｴﾈ設定ﾓﾆﾀ							○											
	3F EVﾎｰﾙ運転／停止指令						○	○	○										
	3F EVﾎｰﾙ運転／停止ﾓﾆﾀ							○											
	3F EVﾎｰﾙ空調機故障										○								
	3F EVﾎｰﾙ運転ﾓｰﾄﾞ設定					○		○	○										
	3F EVﾎｰﾙ運転ﾓｰﾄﾞﾓﾆﾀ							○		○									
	3F EVﾎｰﾙ風量指令					○		○	○										
	3F EVﾎｰﾙ風量ﾓﾆﾀ							○		○									
	3F EVﾎｰﾙ室温ﾓﾆﾀ											○							
	3F EVﾎｰﾙ設定温度指令				○														
	3F EVﾎｰﾙﾌｨﾙﾀｻｲﾝﾓﾆﾀ										○								
	3F EVﾎｰﾙﾌｨﾙﾀｻｲﾝﾘｾｯﾄ指令										○								
	3F EVﾎｰﾙﾘﾓｺﾝ許可／禁止(運転／停止)						○	○	○										
	3F EVﾎｰﾙﾘﾓｺﾝ許可／禁止(運転ﾓｰﾄﾞ)						○	○	○										
	3F EVﾎｰﾙﾘﾓｺﾝ許可／禁止(設定温度)						○	○	○										
	3F EVﾎｰﾙ省ｴﾈ設定指令						○	○	○										
	3F EVﾎｰﾙ省ｴﾈ設定ﾓﾆﾀ							○											
	3Fｴﾝﾄﾗﾝｽﾎｰﾙ運転／停止指令						○	○	○										
	3Fｴﾝﾄﾗﾝｽﾎｰﾙ運転／停止ﾓﾆﾀ							○											
	3Fｴﾝﾄﾗﾝｽﾎｰﾙ空調機故障										○								
	3Fｴﾝﾄﾗﾝｽﾎｰﾙ運転ﾓｰﾄﾞ設定					○		○	○										
	3Fｴﾝﾄﾗﾝｽﾎｰﾙ運転ﾓｰﾄﾞﾓﾆﾀ							○		○									
	3Fｴﾝﾄﾗﾝｽﾎｰﾙ風量指令					○		○	○										
	3Fｴﾝﾄﾗﾝｽﾎｰﾙ風量ﾓﾆﾀ							○		○									
	3Fｴﾝﾄﾗﾝｽﾎｰﾙ室温ﾓﾆﾀ											○							
	3Fｴﾝﾄﾗﾝｽﾎｰﾙ設定温度指令				○														
	3Fｴﾝﾄﾗﾝｽﾎｰﾙﾌｨﾙﾀｻｲﾝﾓﾆﾀ										○								
	3Fｴﾝﾄﾗﾝｽﾎｰﾙﾌｨﾙﾀｻｲﾝﾘｾｯﾄ指令										○								
	3Fｴﾝﾄﾗﾝｽﾎｰﾙ1ﾘﾓｺﾝ許可／禁止(運転／停止)						○	○	○										
	3Fｴﾝﾄﾗﾝｽﾎｰﾙ1ﾘﾓｺﾝ許可／禁止(運転ﾓｰﾄﾞ)						○	○	○										
	3Fｴﾝﾄﾗﾝｽﾎｰﾙ1ﾘﾓｺﾝ許可／禁止(設定温度)						○	○	○										
	3Fｴﾝﾄﾗﾝｽﾎｰﾙ1省ｴﾈ設定指令						○	○	○										
	3Fｴﾝﾄﾗﾝｽﾎｰﾙ1省ｴﾈ設定ﾓﾆﾀ							○											
	3Fｴﾝﾄﾗﾝｽﾎｰﾙ2運転／停止指令						○	○	○										
	3Fｴﾝﾄﾗﾝｽﾎｰﾙ2運転／停止ﾓﾆﾀ							○											
	3Fｴﾝﾄﾗﾝｽﾎｰﾙ2空調機故障										○								
	3Fｴﾝﾄﾗﾝｽﾎｰﾙ2運転ﾓｰﾄﾞ設定					○		○	○										
	3Fｴﾝﾄﾗﾝｽﾎｰﾙ2運転ﾓｰﾄﾞﾓﾆﾀ							○		○									
	3Fｴﾝﾄﾗﾝｽﾎｰﾙ2風量指令					○		○	○										
	3Fｴﾝﾄﾗﾝｽﾎｰﾙ2風量ﾓﾆﾀ							○		○									
	3Fｴﾝﾄﾗﾝｽﾎｰﾙ2室温ﾓﾆﾀ											○							
	3Fｴﾝﾄﾗﾝｽﾎｰﾙ2設定温度指令				○														
	3Fｴﾝﾄﾗﾝｽﾎｰﾙ2ﾌｨﾙﾀｻｲﾝﾓﾆﾀ										○								
	3Fｴﾝﾄﾗﾝｽﾎｰﾙ2ﾌｨﾙﾀｻｲﾝﾘｾｯﾄ指令										○								
	3Fｴﾝﾄﾗﾝｽﾎｰﾙ2ﾘﾓｺﾝ許可／禁止(運転／停止)						○	○	○										
	3Fｴﾝﾄﾗﾝｽﾎｰﾙ2ﾘﾓｺﾝ許可／禁止(運転ﾓｰﾄﾞ)						○	○	○										
	3Fｴﾝﾄﾗﾝｽﾎｰﾙ2ﾘﾓｺﾝ許可／禁止(設定温度)						○	○	○										
	3Fｴﾝﾄﾗﾝｽﾎｰﾙ2省ｴﾈ設定指令						○	○	○										
	3Fｴﾝﾄﾗﾝｽﾎｰﾙ2省ｴﾈ設定ﾓﾆﾀ							○											
	3Fｴﾝﾄﾗﾝｽﾎｰﾙ3運転／停止指令						○	○	○										
	3Fｴﾝﾄﾗﾝｽﾎｰﾙ3運転／停止ﾓﾆﾀ							○											
	3Fｴﾝﾄﾗﾝｽﾎｰﾙ3空調機故障										○								
	3Fｴﾝﾄﾗﾝｽﾎｰﾙ3運転ﾓｰﾄﾞ設定					○		○	○										
	3Fｴﾝﾄﾗﾝｽﾎｰﾙ3運転ﾓｰﾄﾞﾓﾆﾀ							○		○									
	3Fｴﾝﾄﾗﾝｽﾎｰﾙ3風量指令					○		○	○										
	3Fｴﾝﾄﾗﾝｽﾎｰﾙ3風量ﾓﾆﾀ							○		○									
	3Fｴﾝﾄﾗﾝｽﾎｰﾙ3室温ﾓﾆﾀ											○							
	3Fｴﾝﾄﾗﾝｽﾎｰﾙ3設定温度指令				○														
	3Fｴﾝﾄﾗﾝｽﾎｰﾙ3ﾌｨﾙﾀｻｲﾝﾓﾆﾀ										○								
	3Fｴﾝﾄﾗﾝｽﾎｰﾙ3ﾌｨﾙﾀｻｲﾝﾘｾｯﾄ指令										○								
	3Fｴﾝﾄﾗﾝｽﾎｰﾙ3ﾘﾓｺﾝ許可／禁止(運転／停止)						○	○	○										
	3Fｴﾝﾄﾗﾝｽﾎｰﾙ3ﾘﾓｺﾝ許可／禁止(運転ﾓｰﾄﾞ)						○	○	○										
	3Fｴﾝﾄﾗﾝｽﾎｰﾙ3ﾘﾓｺﾝ許可／禁止(設定温度)						○	○	○										
	3Fｴﾝﾄﾗﾝｽﾎｰﾙ3省ｴﾈ設定指令						○	○	○										
	3Fｴﾝﾄﾗﾝｽﾎｰﾙ3省ｴﾈ設定ﾓﾆﾀ							○											
	3Fｴﾝﾄﾗﾝｽﾎｰﾙ4運転／停止指令						○	○	○										
	3Fｴﾝﾄﾗﾝｽﾎｰﾙ4運転／停止ﾓﾆﾀ							○											
	3Fｴﾝﾄﾗﾝｽﾎｰﾙ4空調機故障										○								
	3Fｴﾝﾄﾗﾝｽﾎｰﾙ4運転ﾓｰﾄﾞ設定					○		○	○										
	3Fｴﾝﾄﾗﾝｽﾎｰﾙ4運転ﾓｰﾄﾞﾓﾆﾀ							○		○									
	3Fｴﾝﾄﾗﾝｽﾎｰﾙ4風量指令					○		○	○										
	3Fｴﾝﾄﾗﾝｽﾎｰﾙ4風量ﾓﾆﾀ							○		○									
	3Fｴﾝﾄﾗﾝｽﾎｰﾙ4室温ﾓﾆﾀ											○							
	3Fｴﾝﾄﾗﾝｽﾎｰﾙ4設定温度指令				○														

記号	名称	リモート盤	動力盤	取合	操作			表示				計測			計量				備考
					設定	切換	発停	状態	COS故障	トリップ故障	警報	温度	湿度	その他					
	3Fｴﾝﾄﾗﾝｽﾎｰﾙ4ﾌｨﾙﾀｻｲﾝﾓﾆﾀ										○								
	3Fｴﾝﾄﾗﾝｽﾎｰﾙ4ﾌｨﾙﾀｻｲﾝﾘｾｯﾄ指令										○								
	3Fｴﾝﾄﾗﾝｽﾎｰﾙ4ﾘﾓｺﾝ許可／禁止(運転／停止)						○	○	○										
	3Fｴﾝﾄﾗﾝｽﾎｰﾙ4ﾘﾓｺﾝ許可／禁止(運転ﾓｰﾄﾞ)						○	○	○										
	3Fｴﾝﾄﾗﾝｽﾎｰﾙ4ﾘﾓｺﾝ許可／禁止(設定温度)						○	○	○										
	3F 授乳室運転／停止指令						○	○	○										
	3F 授乳室運転／停止ﾓﾆﾀ							○											
	3F 授乳室空調機故障										○								
	3F 授乳室運転ﾓｰﾄﾞ設定					○		○	○										
	3F 授乳室運転ﾓｰﾄﾞﾓﾆﾀ							○		○									
	3F 授乳室風量指令					○		○	○										
	3F 授乳室風量ﾓﾆﾀ							○		○									
	3F 授乳室室温ﾓﾆﾀ											○							
	3F 授乳室設定温度指令				○														
	3F 授乳室ﾌｨﾙﾀｻｲﾝﾓﾆﾀ										○								
	3F 授乳室ﾌｨﾙﾀｻｲﾝﾘｾｯﾄ指令										○								
	3F 授乳室ﾘﾓｺﾝ許可／禁止(運転／停止)						○	○	○										
	3F 授乳室ﾘﾓｺﾝ許可／禁止(運転ﾓｰﾄﾞ)						○	○	○										
	3F 授乳室ﾘﾓｺﾝ許可／禁止(設定温度)						○	○	○										
	3F 授乳室風向指令					○													
	3F 授乳室風向ﾓﾆﾀ							○											
	3F 授乳室省ｴﾈ設定指令							○	○	○									
	3F 授乳室省ｴﾈ設定ﾓﾆﾀ							○											
	3F 廊下(2)1運転／停止指令							○	○	○									
	3F 廊下(2)1運転／停止ﾓﾆﾀ							○											
	3F 廊下(2)1空調機故障											○							
	3F 廊下(2)1運転ﾓｰﾄﾞ設定						○		○	○									
	3F 廊下(2)1運転ﾓｰﾄﾞﾓﾆﾀ							○			○								
	3F 廊下(2)1風量指令						○		○	○									
	3F 廊下(2)1風量ﾓﾆﾀ							○			○								
	3F 廊下(2)1室温ﾓﾆﾀ												○						
	3F 廊下(2)1設定温度指令				○														
	3F 廊下(2)1ﾌｨﾙﾀｻｲﾝﾓﾆﾀ											○							
	3F 廊下(2)1ﾌｨﾙﾀｻｲﾝﾘｾｯﾄ指令											○							
	3F 廊下(2)1ﾘﾓｺﾝ許可／禁止(運転／停止)							○	○	○									
	3F 廊下(2)1ﾘﾓｺﾝ許可／禁止(運転ﾓｰﾄﾞ)							○	○	○									
	3F 廊下(2)1ﾘﾓｺﾝ許可／禁止(設定温度)							○	○	○									
	3F 廊下(2)1風向指令					○													
	3F 廊下(2)1風向ﾓﾆﾀ							○											
	3F 廊下(2)1省ｴﾈ設定指令							○	○	○									
	3F 廊下(2)1省ｴﾈ設定ﾓﾆﾀ							○											
	3F 廊下(2)2運転／停止指令							○	○	○									
	3F 廊下(2)2運転／停止ﾓﾆﾀ							○											
	3F 廊下(2)2空調機故障											○							
	3F 廊下(2)2運転ﾓｰﾄﾞ設定						○		○	○									
	3F 廊下(2)2運転ﾓｰﾄﾞﾓﾆﾀ							○			○								
	3F 廊下(2)2風量指令						○		○	○									
	3F 廊下(2)2風量ﾓﾆﾀ							○			○								
	3F 廊下(2)2室温ﾓﾆﾀ												○						
	3F 廊下(2)2設定温度指令				○														
	3F 廊下(2)2ﾌｨﾙﾀｻｲﾝﾓﾆﾀ											○							
	3F 廊下(2)2ﾌｨﾙﾀｻｲﾝﾘｾｯﾄ指令											○							
	3F 廊下(2)2ﾘﾓｺﾝ許可／禁止(運転／停止)							○	○	○									
	3F 廊下(2)2ﾘﾓｺﾝ許可／禁止(運転ﾓｰﾄﾞ)							○	○	○									
	3F 廊下(2)2ﾘﾓｺﾝ許可／禁止(設定温度)							○	○	○									
	3F 廊下(2)2風向指令					○													
	3F 廊下(2)2風向ﾓﾆﾀ							○											
	3F 廊下(2)2省ｴﾈ設定指令							○	○	○									
	3F 廊下(2)2省ｴﾈ設定ﾓﾆﾀ							○											
	4F EVﾎｰﾙ運転／停止指令							○	○	○									
	4F EVﾎｰﾙ運転／停止ﾓﾆﾀ							○											
	4F EVﾎｰﾙ空調機故障											○							
	4F EVﾎｰﾙ運転ﾓｰﾄﾞ設定						○		○	○									
	4F EVﾎｰﾙ運転ﾓｰﾄﾞﾓﾆﾀ							○			○								
	4F EVﾎｰﾙ風量指令						○		○	○									
	4F EVﾎｰﾙ風量ﾓﾆﾀ							○			○								
	4F EVﾎｰﾙ室温ﾓﾆﾀ												○						
	4F EVﾎｰﾙ設定温度指令				○														
	4F EVﾎｰﾙﾌｨﾙﾀｻｲﾝﾓﾆﾀ											○							
	4F EVﾎｰﾙﾌｨﾙﾀｻｲﾝﾘｾｯﾄ指令											○							
	4F EVﾎｰﾙﾘﾓｺﾝ許可／禁止(運転／停止)							○	○	○									
	4F EVﾎｰﾙﾘﾓｺﾝ許可／禁止(運転ﾓｰﾄﾞ)							○	○	○									
	4F EVﾎｰﾙﾘﾓｺﾝ許可／禁止(設定温度)							○	○	○									

本図面は建物の維持管理のための参考資料です。建物の現状と図面が完全に一致していることを保証するものではありません。

記号	名称	リモート盤	動力盤	取合	操作			表示				計測					計量				備考
					設定	切換	発停	状態	COS故障	トリップ故障	警報	温度	湿度	その他	予備						
	4F EVホール省ｴﾈ設定指令						○	○	○												
	4F EVホール省ｴﾈ設定ﾓﾆﾀ							○													
	4FﾃﾅﾝﾄﾋﾞﾙA-1運転／停止指令						○	○	○												
	4FﾃﾅﾝﾄﾋﾞﾙA-1運転／停止ﾓﾆﾀ							○													
	4FﾃﾅﾝﾄﾋﾞﾙA-1空調機故障										○										
	4FﾃﾅﾝﾄﾋﾞﾙA-1運転ﾓｰﾄﾞ設定					○		○	○												
	4FﾃﾅﾝﾄﾋﾞﾙA-1運転ﾓｰﾄﾞﾓﾆﾀ							○		○											
	4FﾃﾅﾝﾄﾋﾞﾙA-1風量指令					○		○	○												
	4FﾃﾅﾝﾄﾋﾞﾙA-1風量ﾓﾆﾀ							○		○											
	4FﾃﾅﾝﾄﾋﾞﾙA-1室温ﾓﾆﾀ											○									
	4FﾃﾅﾝﾄﾋﾞﾙA-1設定温度指令				○																
	4FﾃﾅﾝﾄﾋﾞﾙA-1ﾌｨﾙﾀｻｲﾝﾓﾆﾀ										○										
	4FﾃﾅﾝﾄﾋﾞﾙA-1ﾌｨﾙﾀｻｲﾝﾘｾｯﾄ指令										○										
	4FﾃﾅﾝﾄﾋﾞﾙA-1ﾘﾓｺﾝ許可／禁止(運転／停止)						○	○	○												
	4FﾃﾅﾝﾄﾋﾞﾙA-1ﾘﾓｺﾝ許可／禁止(運転ﾓｰﾄﾞ)						○	○	○												
	4FﾃﾅﾝﾄﾋﾞﾙA-1ﾘﾓｺﾝ許可／禁止(設定温度)						○	○	○												
	4FﾃﾅﾝﾄﾋﾞﾙA-1省ｴﾈ設定指令						○	○	○												
	4FﾃﾅﾝﾄﾋﾞﾙA-1省ｴﾈ設定ﾓﾆﾀ							○													
	4FﾃﾅﾝﾄﾋﾞﾙA-2運転／停止指令						○	○	○												
	4FﾃﾅﾝﾄﾋﾞﾙA-2運転／停止ﾓﾆﾀ							○													
	4FﾃﾅﾝﾄﾋﾞﾙA-2空調機故障										○										
	4FﾃﾅﾝﾄﾋﾞﾙA-2運転ﾓｰﾄﾞ設定					○		○	○												
	4FﾃﾅﾝﾄﾋﾞﾙA-2運転ﾓｰﾄﾞﾓﾆﾀ							○		○											
	4FﾃﾅﾝﾄﾋﾞﾙA-2風量指令					○		○	○												
	4FﾃﾅﾝﾄﾋﾞﾙA-2風量ﾓﾆﾀ							○		○											
	4FﾃﾅﾝﾄﾋﾞﾙA-2室温ﾓﾆﾀ											○									
	4FﾃﾅﾝﾄﾋﾞﾙA-2設定温度指令				○																
	4FﾃﾅﾝﾄﾋﾞﾙA-2ﾌｨﾙﾀｻｲﾝﾓﾆﾀ										○										
	4FﾃﾅﾝﾄﾋﾞﾙA-2ﾌｨﾙﾀｻｲﾝﾘｾｯﾄ指令										○										
	4FﾃﾅﾝﾄﾋﾞﾙA-2ﾘﾓｺﾝ許可／禁止(運転／停止)						○	○	○												
	4FﾃﾅﾝﾄﾋﾞﾙA-2ﾘﾓｺﾝ許可／禁止(運転ﾓｰﾄﾞ)						○	○	○												
	4FﾃﾅﾝﾄﾋﾞﾙA-2ﾘﾓｺﾝ許可／禁止(設定温度)						○	○	○												
	4FﾃﾅﾝﾄﾋﾞﾙA-2省ｴﾈ設定指令						○	○	○												
	4FﾃﾅﾝﾄﾋﾞﾙA-2省ｴﾈ設定ﾓﾆﾀ							○													
	4FﾃﾅﾝﾄﾋﾞﾙA-3運転／停止指令						○	○	○												
	4FﾃﾅﾝﾄﾋﾞﾙA-3運転／停止ﾓﾆﾀ							○													
	4FﾃﾅﾝﾄﾋﾞﾙA-3空調機故障										○										
	4FﾃﾅﾝﾄﾋﾞﾙA-3運転ﾓｰﾄﾞ設定					○		○	○												
	4FﾃﾅﾝﾄﾋﾞﾙA-3運転ﾓｰﾄﾞﾓﾆﾀ							○		○											
	4FﾃﾅﾝﾄﾋﾞﾙA-3風量指令					○		○	○												
	4FﾃﾅﾝﾄﾋﾞﾙA-3風量ﾓﾆﾀ							○		○											
	4FﾃﾅﾝﾄﾋﾞﾙA-3室温ﾓﾆﾀ											○									
	4FﾃﾅﾝﾄﾋﾞﾙA-3設定温度指令				○																
	4FﾃﾅﾝﾄﾋﾞﾙA-3ﾌｨﾙﾀｻｲﾝﾓﾆﾀ										○										
	4FﾃﾅﾝﾄﾋﾞﾙA-3ﾌｨﾙﾀｻｲﾝﾘｾｯﾄ指令										○										
	4FﾃﾅﾝﾄﾋﾞﾙA-3ﾘﾓｺﾝ許可／禁止(運転／停止)						○	○	○												
	4FﾃﾅﾝﾄﾋﾞﾙA-3ﾘﾓｺﾝ許可／禁止(運転ﾓｰﾄﾞ)						○	○	○												
	4FﾃﾅﾝﾄﾋﾞﾙA-3ﾘﾓｺﾝ許可／禁止(設定温度)						○	○	○												
	4FﾃﾅﾝﾄﾋﾞﾙA-3省ｴﾈ設定指令						○	○	○												
	4FﾃﾅﾝﾄﾋﾞﾙA-3省ｴﾈ設定ﾓﾆﾀ							○													
	4FﾃﾅﾝﾄﾋﾞﾙA-4運転／停止指令						○	○	○												
	4FﾃﾅﾝﾄﾋﾞﾙA-4運転／停止ﾓﾆﾀ							○													
	4FﾃﾅﾝﾄﾋﾞﾙA-4空調機故障										○										
	4FﾃﾅﾝﾄﾋﾞﾙA-4運転ﾓｰﾄﾞ設定					○		○	○												
	4FﾃﾅﾝﾄﾋﾞﾙA-4運転ﾓｰﾄﾞﾓﾆﾀ							○		○											
	4FﾃﾅﾝﾄﾋﾞﾙA-4風量指令					○		○	○												
	4FﾃﾅﾝﾄﾋﾞﾙA-4風量ﾓﾆﾀ							○		○											
	4FﾃﾅﾝﾄﾋﾞﾙA-4室温ﾓﾆﾀ											○									
	4FﾃﾅﾝﾄﾋﾞﾙA-4設定温度指令				○																
	4FﾃﾅﾝﾄﾋﾞﾙA-4ﾌｨﾙﾀｻｲﾝﾓﾆﾀ										○										
	4FﾃﾅﾝﾄﾋﾞﾙA-4ﾌｨﾙﾀｻｲﾝﾘｾｯﾄ指令										○										
	4FﾃﾅﾝﾄﾋﾞﾙA-4ﾘﾓｺﾝ許可／禁止(運転／停止)						○	○	○												
	4FﾃﾅﾝﾄﾋﾞﾙA-4ﾘﾓｺﾝ許可／禁止(運転ﾓｰﾄﾞ)						○	○	○												
	4FﾃﾅﾝﾄﾋﾞﾙA-4ﾘﾓｺﾝ許可／禁止(設定温度)						○	○	○												
	4FﾃﾅﾝﾄﾋﾞﾙA-4省ｴﾈ設定指令						○	○	○												
	4FﾃﾅﾝﾄﾋﾞﾙA-4省ｴﾈ設定ﾓﾆﾀ							○													
	4FﾃﾅﾝﾄﾋﾞﾙA-5運転／停止指令						○	○	○												
	4FﾃﾅﾝﾄﾋﾞﾙA-5運転／停止ﾓﾆﾀ							○													
	4FﾃﾅﾝﾄﾋﾞﾙA-5空調機故障										○										
	4FﾃﾅﾝﾄﾋﾞﾙA-5運転ﾓｰﾄﾞ設定					○		○	○												
	4FﾃﾅﾝﾄﾋﾞﾙA-5運転ﾓｰﾄﾞﾓﾆﾀ							○		○											
	4FﾃﾅﾝﾄﾋﾞﾙA-5風量指令					○		○	○												
	4FﾃﾅﾝﾄﾋﾞﾙA-5風量ﾓﾆﾀ							○		○											
	4FﾃﾅﾝﾄﾋﾞﾙA-5室温ﾓﾆﾀ											○									
	4FﾃﾅﾝﾄﾋﾞﾙA-5設定温度指令				○																

記号	名称	リモート盤	動力盤	取合	操作			表示				計測					計量				備考
					設定	切換	発停	状態	COS故障	トリップ故障	警報	温度	湿度	その他	予備						
	4FﾃﾅﾝﾄﾋﾞﾙA-5ﾌｨﾙﾀｻｲﾝﾓﾆﾀ										○										
	4FﾃﾅﾝﾄﾋﾞﾙA-5ﾌｨﾙﾀｻｲﾝﾘｾｯﾄ指令										○										
	4FﾃﾅﾝﾄﾋﾞﾙA-5ﾘﾓｺﾝ許可／禁止(運転／停止)						○	○	○												
	4FﾃﾅﾝﾄﾋﾞﾙA-5ﾘﾓｺﾝ許可／禁止(運転ﾓｰﾄﾞ)						○	○	○												
	4FﾃﾅﾝﾄﾋﾞﾙA-5ﾘﾓｺﾝ許可／禁止(設定温度)						○	○	○												
	4FﾃﾅﾝﾄﾋﾞﾙA-5省ｴﾈ設定指令						○	○	○												
	4FﾃﾅﾝﾄﾋﾞﾙA-5省ｴﾈ設定ﾓﾆﾀ							○													
	4FﾃﾅﾝﾄﾋﾞﾙA-6運転／停止指令							○	○												
	4FﾃﾅﾝﾄﾋﾞﾙA-6運転／停止ﾓﾆﾀ							○													
	4FﾃﾅﾝﾄﾋﾞﾙA-6空調機故障											○									
	4FﾃﾅﾝﾄﾋﾞﾙA-6運転ﾓｰﾄﾞ設定					○		○	○												
	4FﾃﾅﾝﾄﾋﾞﾙA-6運転ﾓｰﾄﾞﾓﾆﾀ							○		○											
	4FﾃﾅﾝﾄﾋﾞﾙA-6風量指令					○		○	○												
	4FﾃﾅﾝﾄﾋﾞﾙA-6風量ﾓﾆﾀ							○		○											
	4FﾃﾅﾝﾄﾋﾞﾙA-6室温ﾓﾆﾀ											○									
	4FﾃﾅﾝﾄﾋﾞﾙA-6設定温度指令				○																
	4FﾃﾅﾝﾄﾋﾞﾙA-6ﾌｨﾙﾀｻｲﾝﾓﾆﾀ										○										
	4FﾃﾅﾝﾄﾋﾞﾙA-6ﾌｨﾙﾀｻｲﾝﾘｾｯﾄ指令										○										
	4FﾃﾅﾝﾄﾋﾞﾙA-6ﾘﾓｺﾝ許可／禁止(運転／停止)						○	○	○												
	4FﾃﾅﾝﾄﾋﾞﾙA-6ﾘﾓｺﾝ許可／禁止(運転ﾓｰﾄﾞ)						○	○	○												
	4FﾃﾅﾝﾄﾋﾞﾙA-6ﾘﾓｺﾝ許可／禁止(設定温度)						○	○	○												
	4FﾃﾅﾝﾄﾋﾞﾙA-6省ｴﾈ設定指令						○	○	○												
	4FﾃﾅﾝﾄﾋﾞﾙA-6省ｴﾈ設定ﾓﾆﾀ							○													
	4F練習室扉下-乗降ﾄﾞｱ-1運転／停止指令						○	○	○												
	4F練習室扉下-乗降ﾄﾞｱ-1運転／停止ﾓ							○													
	4F練習室扉下-乗降ﾄﾞｱ-1空調機故障										○										
	4F練習室扉下-乗降ﾄﾞｱ-1運転ﾓｰﾄﾞ設					○		○	○												
	4F練習室扉下-乗降ﾄﾞｱ-1運転ﾓｰﾄﾞﾓﾆﾀ							○		○											
	4F練習室扉下-乗降ﾄﾞｱ-1風量指令					○		○	○												
	4F練習室扉下-乗降ﾄﾞｱ-1風量ﾓﾆﾀ							○		○											
	4F練習室扉下-乗降ﾄﾞｱ-1室温ﾓﾆﾀ											○									
	4F練習室扉下-乗降ﾄﾞｱ-1設定温度指				○																
	4F練習室扉下-乗降ﾄﾞｱ-1ﾌｨﾙﾀｻｲﾝﾓﾆﾀ										○										
	4F練習室扉下-乗降ﾄﾞｱ-1ﾌｨﾙﾀｻｲﾝﾘｾｯﾄ										○										
	4F練習室扉下-乗降ﾄﾞｱ-1ﾘﾓｺﾝ許可／禁止(運転／停止)						○	○	○												
	4F練習室扉下-乗降ﾄﾞｱ-1ﾘﾓｺﾝ許可／禁止(運転ﾓｰﾄﾞ)						○	○	○												
	4F練習室扉下-乗降ﾄﾞｱ-1ﾘﾓｺﾝ許可／禁止(設定温度)						○	○	○												
	4F練習室扉下-乗降ﾄﾞｱ-1省ｴﾈ設定指						○	○	○												
	4F練習室扉下-乗降ﾄﾞｱ-1省ｴﾈ設定ﾓﾆﾀ							○													
	4F練習室扉下-乗降ﾄﾞｱ-2運転／停止指令						○	○	○												
	4F練習室扉下-乗降ﾄﾞｱ-2運転／停止ﾓ							○													
	4F練習室扉下-乗降ﾄﾞｱ-2空調機故障										○										
	4F練習室扉下-乗降ﾄﾞｱ-2運転ﾓｰﾄﾞ設					○		○	○												
	4F練習室扉下-乗降ﾄﾞｱ-2運転ﾓｰﾄﾞﾓﾆﾀ							○		○											
	4F練習室扉下-乗降ﾄﾞｱ-2風量指令					○		○	○												
	4F練習室扉下-乗降ﾄﾞｱ-2風量ﾓﾆﾀ							○		○											
	4F練習室扉下-乗降ﾄﾞｱ-2室温ﾓﾆﾀ											○									
	4F練習室扉下-乗降ﾄﾞｱ-2設定温度指				○																
	4F練習室扉下-乗降ﾄﾞｱ-2ﾌｨﾙﾀｻｲﾝﾓﾆﾀ										○										
	4F練習室扉下-乗降ﾄﾞｱ-2ﾌｨﾙﾀｻｲﾝﾘｾｯﾄ										○										
	4F練習室扉下-乗降ﾄﾞｱ-2ﾘﾓｺﾝ許可／禁止(運転／停止)						○	○	○												
	4F練習室扉下-乗降ﾄﾞｱ-2ﾘﾓｺﾝ許可／禁止(運転ﾓｰﾄﾞ)						○	○	○												
	4F練習室扉下-乗降ﾄﾞｱ-2ﾘﾓｺﾝ許可／禁止(設定温度)						○	○	○												
	4F練習室扉下-乗降ﾄﾞｱ-2省ｴﾈ設定指						○	○	○												
	4F練習室扉下-乗降ﾄﾞｱ-2省ｴﾈ設定ﾓﾆﾀ							○													
	4F練習室扉下-乗降ﾄﾞｱ-3運転／停止指令						○	○	○												
	4F練習室扉下-乗降ﾄﾞｱ-3運転／停止ﾓ							○													
	4F練習室扉下-乗降ﾄﾞｱ-3空調機故障										○										
	4F練習室扉下-乗降ﾄﾞｱ-3運転ﾓｰﾄﾞ設					○		○	○												
	4F練習室扉下-乗降ﾄﾞｱ-3運転ﾓｰﾄﾞﾓﾆﾀ							○		○											
	4F練習室扉下-乗降ﾄﾞｱ-3風量指令					○		○	○												
	4F練習室扉下-乗降ﾄﾞｱ-3風量ﾓﾆﾀ							○		○											
	4F練習室扉下-乗降ﾄﾞｱ-3室温ﾓﾆﾀ											○									
	4F練習室扉下-乗降ﾄﾞｱ-3設定温度指				○																
	4F練習室扉下-乗降ﾄﾞｱ-3ﾌｨﾙﾀｻｲﾝﾓﾆﾀ										○										
	4F練習室扉下-乗降ﾄﾞｱ-3ﾌｨﾙﾀｻｲﾝﾘｾｯﾄ										○										
	4F練習室扉下-乗降ﾄﾞｱ-3ﾘﾓｺﾝ許可／禁止(運転／停止)						○	○	○												
	4F練習室扉下-乗降ﾄﾞｱ-3ﾘﾓｺﾝ許可／禁止(運転ﾓｰﾄﾞ)						○	○	○												
	4F練習室扉下-乗降ﾄﾞｱ-3ﾘﾓｺﾝ許可／禁止(設定温度)						○	○	○												
	4F練習室扉下-乗降ﾄﾞｱ-3省ｴﾈ設定指						○	○	○												
	4F練習室扉下-乗降ﾄﾞｱ-3省ｴﾈ設定ﾓﾆﾀ							○													
	4F練習室扉下-乗降ﾄﾞｱ-4運転／停止指令						○	○	○												
	4F練習室扉下-乗降ﾄﾞｱ-4運転／停止ﾓ							○													
	4F練習室扉下-乗降ﾄﾞｱ-4空調機故障										○										
	4F練習室扉下-乗降ﾄﾞｱ-4運転ﾓｰﾄﾞ設					○		○	○												

鹿島・東畑設計共同企業体

鹿島建設株式会社一級建築士事務所
株式会社東畑建築事務所

設備　協力会社
会社名　新菱冷熱工業(株)
横浜支店
担当者

竣工図　2013.02.28
工事監理　設計　施工

戸塚駅西口第1地区第二種市街地再開発事業に伴う
公益施設整備事業新築工事
空調設備（自動制御設備）
中央管理点入出力一覧表（24）

SCALE　N.S　DATE　2011－4－28
設計責任者　設計担当者　DA担当者　CAD管理DA担当者
平岡 雅徳　弘志 豊一 中川 純 小沢 寿吾 武藤 敏明
樹介 康仁 紘介 紗世 広告 鈴木

一級建築士 241713
八木 佳

JOB　090536B
DWG　M－446

本図面は建物の維持管理のための参考資料です。建物の現状と図面が完全に一致していることを保証するものではありません。

記号	名称	リモート盤	動力盤	取合	操作			表示				計測			計量				備考
					設定	切換	発停	状態	COB故障	トリップ故障	警報	温度	湿度	その他					
	4F練習室廊下-乗降ロビ-4運転モードモニタ							○		○									
	4F練習室廊下-乗降ロビ-4風量指令					○		○	○										
	4F練習室廊下-乗降ロビ-4風量モニタ							○		○									
	4F練習室廊下-乗降ロビ-4室温モニタ											○							
	4F練習室廊下-乗降ロビ-4設定温度指令				○														
	4F練習室廊下-乗降ロビ-4フィルタサインモニタ										○								
	4F練習室廊下-乗降ロビ-4フィルタサインリセット										○								
	4F練習室廊下-乗降ロビ-4リモコン許可／禁止（運転／停止）						○	○	○										
	4F練習室廊下-乗降ロビ-4リモコン許可／禁止（運転モード）						○	○	○										
	4F練習室廊下-乗降ロビ-4リモコン許可／禁止（設定温度）						○	○	○										
	4F練習室廊下-乗降ロビ-4省ｴﾈ設定指令						○	○	○										
	4F練習室廊下-乗降ロビ-4省ｴﾈ設定モニタ							○											
	5F授乳室運転／停止指令						○	○	○										
	5F授乳室運転／停止モニタ							○											
	5F授乳室空調機故障										○								
	5F授乳室運転モード設定					○		○	○										
	5F授乳室運転モードモニタ							○		○									
	5F授乳室風量指令					○		○	○										
	5F授乳室風量モニタ							○		○									
	5F授乳室室温モニタ											○							
	5F授乳室設定温度指令				○														
	5F授乳室フィルタサインモニタ										○								
	5F授乳室フィルタサインリセット指令										○								
	5F授乳室リモコン許可／禁止（運転／停止）						○	○	○										
	5F授乳室リモコン許可／禁止（運転モード）						○	○	○										
	5F授乳室リモコン許可／禁止（設定温度）						○	○	○										
	5F授乳室風向指令					○													
	5F授乳室風向モニタ							○											
	5F授乳室省ｴﾈ設定指令						○	○	○										
	5F授乳室省ｴﾈ設定モニタ							○											
	5F検診部門待合ロビ-1運転／停止指令						○	○	○										
	5F検診部門待合ロビ-1運転／停止モニタ							○											
	5F検診部門待合ロビ-1空調機故障										○								
	5F検診部門待合ロビ-1運転モード設定					○		○	○										
	5F検診部門待合ロビ-1運転モードモニタ							○		○									
	5F検診部門待合ロビ-1風量指令					○		○	○										
	5F検診部門待合ロビ-1風量モニタ							○		○									
	5F検診部門待合ロビ-1室温モニタ											○							
	5F検診部門待合ロビ-1設定温度指令				○														
	5F検診部門待合ロビ-1フィルタサインモニタ										○								
	5F検診部門待合ロビ-1フィルタサインリセット										○								
	5F検診部門待合ロビ-1リモコン許可／禁止（運転／停止）						○	○	○										
	5F検診部門待合ロビ-1リモコン許可／禁止（運転モード）						○	○	○										
	5F検診部門待合ロビ-1リモコン許可／禁止（設定温度）						○	○	○										
	5F検診部門待合ロビ-1省ｴﾈ設定指令						○	○	○										
	5F検診部門待合ロビ-1省ｴﾈ設定モニタ							○											
	5F検診部門待合ロビ-2運転／停止指令						○	○	○										
	5F検診部門待合ロビ-2運転／停止モニタ							○											
	5F検診部門待合ロビ-2空調機故障										○								
	5F検診部門待合ロビ-2運転モード設定					○		○	○										
	5F検診部門待合ロビ-2運転モードモニタ							○		○									
	5F検診部門待合ロビ-2風量指令					○		○	○										
	5F検診部門待合ロビ-2風量モニタ							○		○									
	5F検診部門待合ロビ-2室温モニタ											○							
	5F検診部門待合ロビ-2設定温度指令				○														
	5F検診部門待合ロビ-2フィルタサインモニタ										○								
	5F検診部門待合ロビ-2フィルタサインリセット										○								
	5F検診部門待合ロビ-2リモコン許可／禁止（運転／停止）						○	○	○										
	5F検診部門待合ロビ-2リモコン許可／禁止（運転モード）						○	○	○										
	5F検診部門待合ロビ-2リモコン許可／禁止（設定温度）						○	○	○										
	5F検診部門待合ロビ-2省ｴﾈ設定指令						○	○	○										
	5F検診部門待合ロビ-2省ｴﾈ設定モニタ							○											
	5F検診部門待合ロビ-3運転／停止指令						○	○	○										
	5F検診部門待合ロビ-3運転／停止モニタ							○											
	5F検診部門待合ロビ-3空調機故障										○								
	5F検診部門待合ロビ-3運転モード設定					○		○	○										
	5F検診部門待合ロビ-3運転モードモニタ							○		○									
	5F検診部門待合ロビ-3風量指令					○		○	○										
	5F検診部門待合ロビ-3風量モニタ							○		○									
	5F検診部門待合ロビ-3室温モニタ											○							
	5F検診部門待合ロビ-3設定温度指令				○														
	5F検診部門待合ロビ-3フィルタサインモニタ										○								
	5F検診部門待合ロビ-3フィルタサインリセット										○								
	5F検診部門待合ロビ-3リモコン許可／禁止（運転／停止）						○	○	○										
	5F検診部門待合ロビ-3リモコン許可／禁止（運転モード）						○	○	○										

記号	名称	リモート盤	動力盤	取合	操作			表示				計測			計量				備考
					設定	切換	発停	状態	COB故障	トリップ故障	警報	温度	湿度	その他					
	5F検診部門待合ロビ-3リモコン許可／禁止（設定温度）						○	○	○										
	5F検診部門待合ロビ-3省ｴﾈ設定指令						○	○	○										
	5F検診部門待合ロビ-3省ｴﾈ設定モニタ							○											
	5F検診部門待合ロビ-4運転／停止指令						○	○	○										
	5F検診部門待合ロビ-4運転／停止モニタ							○											
	5F検診部門待合ロビ-4空調機故障										○								
	5F検診部門待合ロビ-4運転モード設定					○		○	○										
	5F検診部門待合ロビ-4運転モードモニタ							○		○									
	5F検診部門待合ロビ-4風量指令					○		○	○										
	5F検診部門待合ロビ-4風量モニタ							○		○									
	5F検診部門待合ロビ-4室温モニタ											○							
	5F検診部門待合ロビ-4設定温度指令				○														
	5F検診部門待合ロビ-4フィルタサインモニタ										○								
	5F検診部門待合ロビ-4フィルタサインリセット										○								
	5F検診部門待合ロビ-4リモコン許可／禁止（運転／停止）						○	○	○										
	5F検診部門待合ロビ-4リモコン許可／禁止（運転モード）						○	○	○										
	5F検診部門待合ロビ-4リモコン許可／禁止（設定温度）						○	○	○										
	5F検診部門待合ロビ-4省ｴﾈ設定指令						○	○	○										
	5F検診部門待合ロビ-4省ｴﾈ設定モニタ							○											
	5F EVホール運転／停止指令						○	○	○										
	5F EVホール運転／停止モニタ							○											
	5F EVホール空調機故障										○								
	5F EVホール運転モード設定					○		○	○										
	5F EVホール運転モードモニタ							○		○									
	5F EVホール風量指令					○		○	○										
	5F EVホール風量モニタ							○		○									
	5F EVホール室温モニタ											○							
	5F EVホール設定温度指令				○														
	5F EVホールフィルタサインモニタ										○								
	5F EVホールフィルタサインリセット指令										○								
	5F EVホールリモコン許可／禁止（運転／停止）						○	○	○										
	5F EVホールリモコン許可／禁止（運転モード）						○	○	○										
	5F EVホールリモコン許可／禁止（設定温度）						○	○	○										
	5F EVホール省ｴﾈ設定指令						○	○	○										
	5F EVホール省ｴﾈ設定モニタ							○											
	6F EVホール運転／停止指令						○	○	○										
	6F EVホール運転／停止モニタ							○											
	6F EVホール空調機故障										○								
	6F EVホール運転モード設定					○		○	○										
	6F EVホール運転モードモニタ							○		○									
	6F EVホール風量指令					○		○	○										
	6F EVホール風量モニタ							○		○									
	6F EVホール室温モニタ											○							
	6F EVホール設定温度指令				○														
	6F EVホールフィルタサインモニタ										○								
	6F EVホールフィルタサインリセット指令										○								
	6F EVホールリモコン許可／禁止（運転／停止）						○	○	○										
	6F EVホールリモコン許可／禁止（運転モード）						○	○	○										
	6F EVホールリモコン許可／禁止（設定温度）						○	○	○										
	6F EVホール省ｴﾈ設定指令						○	○	○										
	6F EVホール省ｴﾈ設定モニタ							○											
	7F EVホール運転／停止指令						○	○	○										
	7F EVホール運転／停止モニタ							○											
	7F EVホール空調機故障										○								
	7F EVホール運転モード設定					○		○	○										
	7F EVホール運転モードモニタ							○		○									
	7F EVホール風量指令					○		○	○										
	7F EVホール風量モニタ							○		○									
	7F EVホール室温モニタ											○							
	7F EVホール設定温度指令				○														
	7F EVホールフィルタサインモニタ										○								
	7F EVホールフィルタサインリセット指令										○								
	7F EVホールリモコン許可／禁止（運転／停止）						○	○	○										
	7F EVホールリモコン許可／禁止（運転モード）						○	○	○										
	7F EVホールリモコン許可／禁止（設定温度）						○	○	○										
	7F EVホール省ｴﾈ設定指令						○	○	○										
	7F EVホール省ｴﾈ設定モニタ							○											
	8F EVホール運転／停止指令						○	○	○										
	8F EVホール運転／停止モニタ							○											
	8F EVホール空調機故障										○								
	8F EVホール運転モード設定					○		○	○										
	8F EVホール運転モードモニタ							○		○									
	8F EVホール風量指令					○		○	○										
	8F EVホール風量モニタ							○		○									
	8F EVホール室温モニタ											○							

鹿島・東畑設計共同企業体

鹿島建設株式会社一級建築士事務所
株式会社東畑建築事務所

設備　協力会社
会社名　新菱冷熱工業(株)　横浜支店
担当者

竣工図　2013.02.28
工事監理　設計　施工

戸塚駅西口第１地区第二種市街地再開発事業に伴う
公益施設整備事業新築工事
空調設備（自動制御設備）
中央管理点入出力一覧表（２５）

SCALE　N.S　DATE　2011 — 4 — 28

設計責任者	設計担当者	DA担当者	CO故障DA担当者
平岡　雅徳	弘志　豊仁 伸介　雄仁　中川　純 鈴木　紀介　紗谷　広告	小沢　寿吾	武藤　敏明

一級建築士　241713　八木 佳

JOB　090536B

DWG　M — 447

本図面は建物の維持管理のための参考資料です。建物の現状と図面が完全に一致していることを保証するものではありません。

記号	名称	リモート盤	動力盤	取合	操作			表示				計測				計量				備考
					設定	切換	発停	状態	COS故障	トリップ故障	警報	温度	湿度	その他						
	8F EVホール設定温度指令				○															
	8F EVホールフィルサインモニタ										○									
	8F EVホールフィルサインリセット指令										○									
	8F EVホールリモコン許可／禁止（運転／停止）						○	○	○											
	8F EVホールリモコン許可／禁止（運転モード）						○	○	○											
	8F EVホールリモコン許可／禁止（設定温度）						○	○	○											
	8F EVホール省エネ設定指令						○	○	○											
	8F EVホール省エネ設定モニタ							○												
	9F EVホール運転／停止指令						○	○	○											
	9F EVホール運転／停止モニタ							○												
	9F EVホール空調機故障										○									
	9F EVホール運転モード設定					○		○	○											
	9F EVホール運転モードモニタ							○		○										
	9F EVホール風量指令					○		○	○											
	9F EVホール風量モニタ							○		○										
	9F EVホール室温モニタ											○								
	9F EVホール設定温度指令				○															
	9F EVホールフィルサインモニタ										○									
	9F EVホールフィルサインリセット指令										○									
	9F EVホールリモコン許可／禁止（運転／停止）						○	○	○											
	9F EVホールリモコン許可／禁止（運転モード）						○	○	○											
	9F EVホールリモコン許可／禁止（設定温度）						○	○	○											
	9F EVホール省エネ設定指令						○	○	○											
	9F EVホール省エネ設定モニタ							○												
	6F生活化学検査室運転／停止指令						○	○	○											
	6F生活化学検査室運転／停止モニタ							○												
	6F生活化学検査室空調機故障										○									
	6F生活化学検査室運転モード設定					○		○	○											
	6F生活化学検査室運転モードモニタ							○		○										
	6F生活化学検査室風量指令					○		○	○											
	6F生活化学検査室風量モニタ							○		○										
	6F生活化学検査室室温モニタ											○								
	6F生活化学検査室設定温度指令				○															
	6F生活化学検査室フィルサインモニタ										○									
	6F生活化学検査室フィルサインリセット指令										○									
	6F生活化学検査室リモコン許可／禁止（運転／停止）						○	○	○											
	6F生活化学検査室リモコン許可／禁止（運転モード）						○	○	○											
	6F生活化学検査室リモコン許可／禁止（設定温度）						○	○	○											
	6F生活化学検査室省エネ設定指令						○	○	○											
	6F生活化学検査室省エネ設定モニタ							○												
	6F生活科事務室運転／停止指令						○	○	○											
	6F生活科事務室運転／停止モニタ							○												
	6F生活科事務室空調機故障										○									
	6F生活科事務室運転モード設定					○		○	○											
	6F生活科事務室運転モードモニタ							○		○										
	6F生活科事務室風量指令					○		○	○											
	6F生活科事務室風量モニタ							○		○										
	6F生活科事務室室温モニタ											○								
	6F生活科事務室設定温度指令				○															
	6F生活科事務室フィルサインモニタ										○									
	6F生活科事務室フィルサインリセット指令										○									
	6F生活科事務室リモコン許可／禁止（運転／停止）						○	○	○											
	6F生活科事務室リモコン許可／禁止（運転モード）						○	○	○											
	6F生活科事務室リモコン許可／禁止（設定温度）						○	○	○											
	6F生活科事務室省エネ設定指令						○	○	○											
	6F生活科事務室省エネ設定モニタ							○												
	6F応接コーナー運転／停止指令						○	○	○											
	6F応接コーナー運転／停止モニタ							○												
	6F応接コーナー空調機故障										○									
	6F応接コーナー運転モード設定					○		○	○											
	6F応接コーナー運転モードモニタ							○		○										
	6F応接コーナー風量指令					○		○	○											
	6F応接コーナー風量モニタ							○		○										
	6F応接コーナー室温モニタ											○								
	6F応接コーナー設定温度指令				○															
	6F応接コーナーフィルサインモニタ										○									
	6F応接コーナーフィルサインリセット指令										○									
	6F応接コーナーリモコン許可／禁止（運転／停止）						○	○	○											
	6F応接コーナーリモコン許可／禁止（運転モード）						○	○	○											
	6F応接コーナーリモコン許可／禁止（設定温度）						○	○	○											
	6F応接コーナー省エネ設定指令						○	○	○											
	6F応接コーナー省エネ設定モニタ							○												
	6F待合ロビー1運転／停止指令						○	○	○											
	6F待合ロビー1運転／停止モニタ							○												
	6F待合ロビー1空調機故障										○									

記号	名称	リモート盤	動力盤	取合	操作			表示				計測				計量				備考
					設定	切換	発停	状態	COS故障	トリップ故障	警報	温度	湿度	その他						
	6F待合ロビー1運転モード設定					○		○	○											
	6F待合ロビー1運転モードモニタ							○		○										
	6F待合ロビー1風量指令					○		○	○											
	6F待合ロビー1風量モニタ							○		○										
	6F待合ロビー1室温モニタ											○								
	6F待合ロビー1設定温度指令				○															
	6F待合ロビー1フィルサインモニタ										○									
	6F待合ロビー1フィルサインリセット指令										○									
	6F待合ロビー1リモコン許可／禁止（運転／停止）						○	○	○											
	6F待合ロビー1リモコン許可／禁止（運転モード）						○	○	○											
	6F待合ロビー1リモコン許可／禁止（設定温度）						○	○	○											
	6F待合ロビー1省エネ設定指令						○	○	○											
	6F待合ロビー1省エネ設定モニタ							○												
	6F待合ロビー2運転／停止指令						○	○	○											
	6F待合ロビー2運転／停止モニタ							○												
	6F待合ロビー2空調機故障										○									
	6F待合ロビー2運転モード設定					○		○	○											
	6F待合ロビー2運転モードモニタ							○		○										
	6F待合ロビー2風量指令					○		○	○											
	6F待合ロビー2風量モニタ							○		○										
	6F待合ロビー2室温モニタ											○								
	6F待合ロビー2設定温度指令				○															
	6F待合ロビー2フィルサインモニタ										○									
	6F待合ロビー2フィルサインリセット指令										○									
	6F待合ロビー2リモコン許可／禁止（運転／停止）						○	○	○											
	6F待合ロビー2リモコン許可／禁止（運転モード）						○	○	○											
	6F待合ロビー2リモコン許可／禁止（設定温度）						○	○	○											
	6F待合ロビー2省エネ設定指令						○	○	○											
	6F待合ロビー2省エネ設定モニタ							○												
	6F待合ロビー3運転／停止指令						○	○	○											
	6F待合ロビー3運転／停止モニタ							○												
	6F待合ロビー3空調機故障										○									
	6F待合ロビー3運転モード設定					○		○	○											
	6F待合ロビー3運転モードモニタ							○		○										
	6F待合ロビー3風量指令					○		○	○											
	6F待合ロビー3風量モニタ							○		○										
	6F待合ロビー3室温モニタ											○								
	6F待合ロビー3設定温度指令				○															
	6F待合ロビー3フィルサインモニタ										○									
	6F待合ロビー3フィルサインリセット指令										○									
	6F待合ロビー3リモコン許可／禁止（運転／停止）						○	○	○											
	6F待合ロビー3リモコン許可／禁止（運転モード）						○	○	○											
	6F待合ロビー3リモコン許可／禁止（設定温度）						○	○	○											
	6F待合ロビー3省エネ設定指令						○	○	○											
	6F待合ロビー3省エネ設定モニタ							○												
	6F待合ロビー4運転／停止指令						○	○	○											
	6F待合ロビー4運転／停止モニタ							○												
	6F待合ロビー4空調機故障										○									
	6F待合ロビー4運転モード設定					○		○	○											
	6F待合ロビー4運転モードモニタ							○		○										
	6F待合ロビー4風量指令					○		○	○											
	6F待合ロビー4風量モニタ							○		○										
	6F待合ロビー4室温モニタ											○								
	6F待合ロビー4設定温度指令				○															
	6F待合ロビー4フィルサインモニタ										○									
	6F待合ロビー4フィルサインリセット指令										○									
	6F待合ロビー4リモコン許可／禁止（運転／停止）						○	○	○											
	6F待合ロビー4リモコン許可／禁止（運転モード）						○	○	○											
	6F待合ロビー4リモコン許可／禁止（設定温度）						○	○	○											
	6F待合ロビー4省エネ設定指令						○	○	○											
	6F待合ロビー4省エネ設定モニタ							○												
	9F地域振興課・区政推進課1運転／停止指令						○	○	○											
	9F地域振興課・区政推進課1運転／停止モニ							○												
	9F地域振興課・区政推進課1空調機故障										○									
	9F地域振興課・区政推進課1運転モード設					○		○	○											
	9F地域振興課・区政推進課1運転モードモニタ							○		○										
	9F地域振興課・区政推進課1風量指令					○		○	○											
	9F地域振興課・区政推進課1風量モニタ							○		○										
	9F地域振興課・区政推進課1室温モニタ											○								
	9F地域振興課・区政推進課1設定温度指				○															
	9F地域振興課・区政推進課1フィルサインモニタ										○									
	9F地域振興課・区政推進課1フィルサイン										○									
	9F地域振興課・区政推進課1リモコン許可／禁止（運転／停止）						○	○	○											
	9F地域振興課・区政推進課1リモコン許可／禁止（運転モード）						○	○	○											
	9F地域振興課・区政推進課1リモコン許可／禁止（設定温度）						○	○	○											

鹿島・東畑設計共同企業体

鹿島建設株式会社一級建築士事務所
株式会社東畑建築事務所

設備協力会社	
会社名	新菱冷熱工業(株) 横浜支店
監督者	

竣工図　2013.02.28
工事監理　設計　施工

戸塚駅西口第1地区第二種市街地再開発事業に伴う
公益施設整備事業新築工事
空調設備（自動制御設備）
中央管理点入出力一覧表（２６）

SCALE　N.S　DATE　2011 — 4 — 28

設計責任者	設計担当者	DA担当者	CO原価DA担当者
平岡　雅徳	弘志　豊仁 伸介　雄仁　中川　純 鈴木　健介　紗谷　広告	小沢　真吾	武藤　敏明

一級建築士　241713
八木 佳

JOB　090536B
DWG　M — 448

本図面は建物の維持管理のための参考資料です。建物の現状と図面が完全に一致していることを保証するものではありません。

記号	名称	リモート盤	動力盤	取合	操作			表示					計測			計量				備考
					設定	切換	発停	状態	COS故障	トリップ故障	警報	温度	湿度	その他						
	9F地域振興課・区政推進課1省ｴﾈ設定指令						○	○	○											
	9F地域振興課・区政推進課1省ｴﾈ設定ﾓﾆﾀ							○												
	9F地域振興課・区政推進課2運転／停止指令						○	○	○											
	9F地域振興課・区政推進課2運転／停止ﾓﾆ							○												
	9F地域振興課・区政推進課2空調機故障										○									
	9F地域振興課・区政推進課2運転ﾓｰﾄﾞ設					○		○	○											
	9F地域振興課・区政推進課2運転ﾓｰﾄﾞﾓﾆﾀ							○		○										
	9F地域振興課・区政推進課2風量指令					○		○	○											
	9F地域振興課・区政推進課2風量ﾓﾆﾀ							○		○										
	9F地域振興課・区政推進課2室温ﾓﾆﾀ											○								
	9F地域振興課・区政推進課2設定温度指令				○															
	9F地域振興課・区政推進課2ﾌｨﾙﾀｻｲﾝﾓﾆﾀ										○									
	9F地域振興課・区政推進課2ﾌｨﾙﾀｻｲﾝ										○									
	9F地域振興課・区政推進課2ﾘﾓｺﾝ許可／禁止(運転／停止)						○	○	○											
	9F地域振興課・区政推進課2ﾘﾓｺﾝ許可／禁止(運転ﾓｰﾄﾞ)						○	○	○											
	9F地域振興課・区政推進課2ﾘﾓｺﾝ許可／禁止(設定温度)						○	○	○											
	9F地域振興課・区政推進課2省ｴﾈ設定指令						○	○	○											
	9F地域振興課・区政推進課2省ｴﾈ設定ﾓﾆﾀ							○												
	9F地域振興課・区政推進課3運転／停止指令						○	○	○											
	9F地域振興課・区政推進課3運転／停止ﾓﾆ							○												
	9F地域振興課・区政推進課3空調機故障										○									
	9F地域振興課・区政推進課3運転ﾓｰﾄﾞ設					○		○	○											
	9F地域振興課・区政推進課3運転ﾓｰﾄﾞﾓﾆﾀ							○		○										
	9F地域振興課・区政推進課3風量指令					○		○	○											
	9F地域振興課・区政推進課3風量ﾓﾆﾀ							○		○										
	9F地域振興課・区政推進課3室温ﾓﾆﾀ											○								
	9F地域振興課・区政推進課3設定温度指令				○															
	9F地域振興課・区政推進課3ﾌｨﾙﾀｻｲﾝﾓﾆﾀ										○									
	9F地域振興課・区政推進課3ﾌｨﾙﾀｻｲﾝ										○									
	9F地域振興課・区政推進課3ﾘﾓｺﾝ許可／禁止(運転／停止)						○	○	○											
	9F地域振興課・区政推進課3ﾘﾓｺﾝ許可／禁止(運転ﾓｰﾄﾞ)						○	○	○											
	9F地域振興課・区政推進課3ﾘﾓｺﾝ許可／禁止(設定温度)						○	○	○											
	9F地域振興課・区政推進課3省ｴﾈ設定指令						○	○	○											
	9F地域振興課・区政推進課3省ｴﾈ設定ﾓﾆﾀ							○												
	2F銀行運転／停止指令						○	○	○											
	2F銀行運転／停止ﾓﾆﾀ							○												
	2F銀行空調機故障										○									
	2F銀行運転ﾓｰﾄﾞ設定					○		○	○											
	2F銀行運転ﾓｰﾄﾞﾓﾆﾀ							○		○										
	2F銀行風量指令					○		○	○											
	2F銀行風量ﾓﾆﾀ							○		○										
	2F銀行室温ﾓﾆﾀ											○								
	2F銀行設定温度指令				○															
	2F銀行ﾌｨﾙﾀｻｲﾝﾓﾆﾀ										○									
	2F銀行ﾌｨﾙﾀｻｲﾝﾘｾｯﾄ指令										○									
	2F銀行ﾘﾓｺﾝ許可／禁止(運転／停止)						○	○	○											
	2F銀行ﾘﾓｺﾝ許可／禁止(運転ﾓｰﾄﾞ)						○	○	○											
	2F銀行ﾘﾓｺﾝ許可／禁止(設定温度)						○	○	○											
	2F銀行風向指令					○														
	2F銀行風向ﾓﾆﾀ							○												
	6F音響調光室運転／停止指令						○	○	○											
	6F音響調光室運転／停止ﾓﾆﾀ							○												
	6F音響調光室空調機故障										○									
	6F音響調光室運転ﾓｰﾄﾞ設定					○		○	○											
	6F音響調光室運転ﾓｰﾄﾞﾓﾆﾀ							○		○										
	6F音響調光室風量指令					○		○	○											
	6F音響調光室風量ﾓﾆﾀ							○		○										
	6F音響調光室室温ﾓﾆﾀ											○								
	6F音響調光室設定温度指令				○															
	6F音響調光室ﾌｨﾙﾀｻｲﾝﾓﾆﾀ										○									
	6F音響調光室ﾌｨﾙﾀｻｲﾝﾘｾｯﾄ指令										○									
	6F音響調光室ﾘﾓｺﾝ許可／禁止(運転／停止)						○	○	○											
	6F音響調光室ﾘﾓｺﾝ許可／禁止(運転ﾓｰﾄﾞ)						○	○	○											
	6F音響調光室ﾘﾓｺﾝ許可／禁止(設定温度)						○	○	○											
	6Fﾌｫﾛｰﾋﾟﾝｽﾎﾟｯﾄ室運転／停止指令						○	○	○											
	6Fﾌｫﾛｰﾋﾟﾝｽﾎﾟｯﾄ室運転／停止ﾓﾆﾀ							○												
	6Fﾌｫﾛｰﾋﾟﾝｽﾎﾟｯﾄ室空調機故障										○									
	6Fﾌｫﾛｰﾋﾟﾝｽﾎﾟｯﾄ室運転ﾓｰﾄﾞ設定					○		○	○											
	6Fﾌｫﾛｰﾋﾟﾝｽﾎﾟｯﾄ室運転ﾓｰﾄﾞﾓﾆﾀ							○		○										
	6Fﾌｫﾛｰﾋﾟﾝｽﾎﾟｯﾄ室風量指令					○		○	○											
	6Fﾌｫﾛｰﾋﾟﾝｽﾎﾟｯﾄ室風量ﾓﾆﾀ							○		○										
	6Fﾌｫﾛｰﾋﾟﾝｽﾎﾟｯﾄ室室温ﾓﾆﾀ											○								
	6Fﾌｫﾛｰﾋﾟﾝｽﾎﾟｯﾄ室設定温度指令				○															
	6Fﾌｫﾛｰﾋﾟﾝｽﾎﾟｯﾄ室ﾌｨﾙﾀｻｲﾝﾓﾆﾀ										○									
	6Fﾌｫﾛｰﾋﾟﾝｽﾎﾟｯﾄ室ﾌｨﾙﾀｻｲﾝﾘｾｯﾄ指令										○									

記号	名称	リモート盤	動力盤	取合	操作			表示					計測			計量				備考
					設定	切換	発停	状態	COS故障	トリップ故障	警報	温度	湿度	その他						
	6Fﾌｫﾛｰﾋﾟﾝｽﾎﾟｯﾄ室ﾘﾓｺﾝ許可／禁止(運転／停止)						○	○	○											
	6Fﾌｫﾛｰﾋﾟﾝｽﾎﾟｯﾄ室ﾘﾓｺﾝ許可／禁止(運転ﾓｰﾄﾞ)						○	○	○											
	6Fﾌｫﾛｰﾋﾟﾝｽﾎﾟｯﾄ室ﾘﾓｺﾝ許可／禁止(設定温度)						○	○	○											
	6Fﾌｫﾛｰﾋﾟﾝｽﾎﾟｯﾄ室風向指令					○														
	6Fﾌｫﾛｰﾋﾟﾝｽﾎﾟｯﾄ室風向ﾓﾆﾀ							○												
	9F特別相談室運転／停止指令						○	○	○											
	9F特別相談室運転／停止ﾓﾆﾀ							○												
	9F特別相談室空調機故障											○								
	9F特別相談室運転ﾓｰﾄﾞ設定					○		○	○											
	9F特別相談室運転ﾓｰﾄﾞﾓﾆﾀ							○		○										
	9F特別相談室風量指令					○		○	○											
	9F特別相談室風量ﾓﾆﾀ							○		○										
	9F特別相談室室温ﾓﾆﾀ											○								
	9F特別相談室設定温度指令				○															
	9F特別相談室ﾌｨﾙﾀｻｲﾝﾓﾆﾀ										○									
	9F特別相談室ﾌｨﾙﾀｻｲﾝﾘｾｯﾄ指令										○									
	9F特別相談室ﾘﾓｺﾝ許可／禁止(運転／停止)						○	○	○											
	9F特別相談室ﾘﾓｺﾝ許可／禁止(運転ﾓｰﾄﾞ)						○	○	○											
	9F特別相談室ﾘﾓｺﾝ許可／禁止(設定温度)						○	○	○											
	RF EV機械室N運転／停止指令						○	○	○											
	RF EV機械室N運転／停止ﾓﾆﾀ							○												
	RF EV機械室N空調機故障										○									
	RF EV機械室N運転ﾓｰﾄﾞ設定					○		○	○											
	RF EV機械室N運転ﾓｰﾄﾞﾓﾆﾀ							○		○										
	RF EV機械室N風量指令					○		○	○											
	RF EV機械室N風量ﾓﾆﾀ							○		○										
	RF EV機械室N室温ﾓﾆﾀ											○								
	RF EV機械室N設定温度指令				○															
	RF EV機械室Nﾌｨﾙﾀｻｲﾝﾓﾆﾀ										○									
	RF EV機械室Nﾌｨﾙﾀｻｲﾝﾘｾｯﾄ指令										○									
	RF EV機械室Nﾘﾓｺﾝ許可／禁止(運転／停止)						○	○	○											
	RF EV機械室Nﾘﾓｺﾝ許可／禁止(運転ﾓｰﾄﾞ)						○	○	○											
	RF EV機械室Nﾘﾓｺﾝ許可／禁止(設定温度)						○	○	○											
	RF EV機械室N風向指令					○														
	RF EV機械室N風向ﾓﾆﾀ							○												
	7F応接ｺｰﾅｰ運転／停止指令						○	○	○											
	7F応接ｺｰﾅｰ運転／停止ﾓﾆﾀ							○												
	7F応接ｺｰﾅｰ空調機故障										○									
	7F応接ｺｰﾅｰ運転ﾓｰﾄﾞ設定					○		○	○											
	7F応接ｺｰﾅｰ運転ﾓｰﾄﾞﾓﾆﾀ							○		○										
	7F応接ｺｰﾅｰ風量指令					○		○	○											
	7F応接ｺｰﾅｰ風量ﾓﾆﾀ							○		○										
	7F応接ｺｰﾅｰ室温ﾓﾆﾀ											○								
	7F応接ｺｰﾅｰ設定温度指令				○															
	7F応接ｺｰﾅｰﾌｨﾙﾀｻｲﾝﾓﾆﾀ										○									
	7F応接ｺｰﾅｰﾌｨﾙﾀｻｲﾝﾘｾｯﾄ指令										○									
	7F応接ｺｰﾅｰﾘﾓｺﾝ許可／禁止(運転／停止)						○	○	○											
	7F応接ｺｰﾅｰﾘﾓｺﾝ許可／禁止(運転ﾓｰﾄﾞ)						○	○	○											
	7F応接ｺｰﾅｰﾘﾓｺﾝ許可／禁止(設定温度)						○	○	○											
	7F応接ｺｰﾅｰ省ｴﾈ設定指令						○	○	○											
	7F応接ｺｰﾅｰ省ｴﾈ設定ﾓﾆﾀ							○												
	7F待合ﾛﾋﾞｰ1運転／停止指令						○	○	○											
	7F待合ﾛﾋﾞｰ1運転／停止ﾓﾆﾀ							○												
	7F待合ﾛﾋﾞｰ1空調機故障											○								
	7F待合ﾛﾋﾞｰ1運転ﾓｰﾄﾞ設定					○		○	○											
	7F待合ﾛﾋﾞｰ1運転ﾓｰﾄﾞﾓﾆﾀ							○		○										
	7F待合ﾛﾋﾞｰ1風量指令					○		○	○											
	7F待合ﾛﾋﾞｰ1風量ﾓﾆﾀ							○		○										
	7F待合ﾛﾋﾞｰ1室温ﾓﾆﾀ											○								
	7F待合ﾛﾋﾞｰ1設定温度指令				○															
	7F待合ﾛﾋﾞｰ1ﾌｨﾙﾀｻｲﾝﾓﾆﾀ										○									
	7F待合ﾛﾋﾞｰ1ﾌｨﾙﾀｻｲﾝﾘｾｯﾄ指令										○									
	7F待合ﾛﾋﾞｰ1ﾘﾓｺﾝ許可／禁止(運転／停止)						○	○	○											
	7F待合ﾛﾋﾞｰ1ﾘﾓｺﾝ許可／禁止(運転ﾓｰﾄﾞ)						○	○	○											
	7F待合ﾛﾋﾞｰ1ﾘﾓｺﾝ許可／禁止(設定温度)						○	○	○											
	7F待合ﾛﾋﾞｰ1省ｴﾈ設定指令						○	○	○											
	7F待合ﾛﾋﾞｰ1省ｴﾈ設定ﾓﾆﾀ							○												
	7F待合ﾛﾋﾞｰ2運転／停止指令						○	○	○											
	7F待合ﾛﾋﾞｰ2運転／停止ﾓﾆﾀ							○												
	7F待合ﾛﾋﾞｰ2空調機故障											○								
	7F待合ﾛﾋﾞｰ2運転ﾓｰﾄﾞ設定					○		○	○											
	7F待合ﾛﾋﾞｰ2運転ﾓｰﾄﾞﾓﾆﾀ							○		○										
	7F待合ﾛﾋﾞｰ2風量指令					○		○	○											
	7F待合ﾛﾋﾞｰ2風量ﾓﾆﾀ							○		○										
	7F待合ﾛﾋﾞｰ2室温ﾓﾆﾀ											○								

鹿島・東畑設計共同企業体

鹿島建設株式会社一級建築士事務所
株式会社東畑建築事務所

設備　協力会社
会社名　新菱冷熱工業(株)
横浜支店
担当者

竣工図　2013.02.28
工事監理　設計　施工

戸塚駅西口第1地区第二種市街地再開発事業に伴う
公益施設整備事業新築工事
空調設備（自動制御設備）
中央管理点入出力一覧表（２７）

SCALE　N.S　DATE　2011 — 4 — 28

設計責任者	設計担当者	DA担当者	CO故障DA担当者
平岡　雅徳	弘志　豊仁 伸吉　雄仁 鈴木　雄介	中川　純 紗弥　広香	小沢　寿吾　武藤 敏明

一級建築士　241713
八木 佳

JOB　090536B
DWG　M — 449

本図面は建物の維持管理のための参考資料です。建物の現状と図面が完全に一致していることを保証するものではありません。

記号	名称	リモート盤	動力盤	取合	操作			表示				計測			計量				備考
					設定	切換	発停	状態	COS故障	トリップ故障	警報	温度	湿度	その他					
	7F待合ロビ-2設定温度指令				○														
	7F待合ロビ-2フィルタサインモニタ										○								
	7F待合ロビ-2フィルタサインリセット指令										○								
	7F待合ロビ-2リモコン許可／禁止（運転／停止）						○	○	○										
	7F待合ロビ-2リモコン許可／禁止（運転モード）						○	○	○										
	7F待合ロビ-2リモコン許可／禁止（設定温度）						○	○	○										
	7F待合ロビ-2省ｴﾈ設定指令						○	○	○										
	7F待合ロビ-2省ｴﾈ設定モニタ							○											
	7F待合ロビ-3運転／停止指令						○	○	○										
	7F待合ロビ-3運転／停止モニタ							○											
	7F待合ロビ-3空調機故障										○								
	7F待合ロビ-3運転モード設定					○		○	○										
	7F待合ロビ-3運転モードモニタ							○		○									
	7F待合ロビ-3風量指令					○		○	○										
	7F待合ロビ-3風量モニタ							○		○									
	7F待合ロビ-3室温モニタ											○							
	7F待合ロビ-3設定温度指令				○														
	7F待合ロビ-3フィルタサインモニタ										○								
	7F待合ロビ-3フィルタサインリセット指令										○								
	7F待合ロビ-3リモコン許可／禁止（運転／停止）						○	○	○										
	7F待合ロビ-3リモコン許可／禁止（運転モード）						○	○	○										
	7F待合ロビ-3リモコン許可／禁止（設定温度）						○	○	○										
	7F待合ロビ-3省ｴﾈ設定指令						○	○	○										
	7F待合ロビ-3省ｴﾈ設定モニタ							○											
	7F待合ロビ-4運転／停止指令						○	○	○										
	7F待合ロビ-4運転／停止モニタ							○											
	7F待合ロビ-4空調機故障										○								
	7F待合ロビ-4運転モード設定					○		○	○										
	7F待合ロビ-4運転モードモニタ							○		○									
	7F待合ロビ-4風量指令					○		○	○										
	7F待合ロビ-4風量モニタ							○		○									
	7F待合ロビ-4室温モニタ											○							
	7F待合ロビ-4設定温度指令				○														
	7F待合ロビ-4フィルタサインモニタ										○								
	7F待合ロビ-4フィルタサインリセット指令										○								
	7F待合ロビ-4リモコン許可／禁止（運転／停止）						○	○	○										
	7F待合ロビ-4リモコン許可／禁止（運転モード）						○	○	○										
	7F待合ロビ-4リモコン許可／禁止（設定温度）						○	○	○										
	7F待合ロビ-4省ｴﾈ設定指令						○	○	○										
	7F待合ロビ-4省ｴﾈ設定モニタ							○											
	8F小中会議室1運転／停止指令						○	○	○										
	8F小中会議室1運転／停止モニタ							○											
	8F小中会議室1空調機故障										○								
	8F小中会議室1運転モード設定					○		○	○										
	8F小中会議室1運転モードモニタ							○		○									
	8F小中会議室1風量指令					○		○	○										
	8F小中会議室1風量モニタ							○		○									
	8F小中会議室1室温モニタ											○							
	8F小中会議室1設定温度指令				○														
	8F小中会議室1フィルタサインモニタ										○								
	8F小中会議室1フィルタサインリセット指令										○								
	8F小中会議室1リモコン許可／禁止（運転／停止）						○	○	○										
	8F小中会議室1リモコン許可／禁止（運転モード）						○	○	○										
	8F小中会議室1リモコン許可／禁止（設定温度）						○	○	○										
	8F小中会議室1省ｴﾈ設定指令						○	○	○										
	8F小中会議室1省ｴﾈ設定モニタ							○											
	8F小中会議室2運転／停止指令						○	○	○										
	8F小中会議室2運転／停止モニタ							○											
	8F小中会議室2空調機故障										○								
	8F小中会議室2運転モード設定					○		○	○										
	8F小中会議室2運転モードモニタ							○		○									
	8F小中会議室2風量指令					○		○	○										
	8F小中会議室2風量モニタ							○		○									
	8F小中会議室2室温モニタ											○							
	8F小中会議室2設定温度指令				○														
	8F小中会議室2フィルタサインモニタ										○								
	8F小中会議室2フィルタサインリセット指令										○								
	8F小中会議室2リモコン許可／禁止（運転／停止）						○	○	○										
	8F小中会議室2リモコン許可／禁止（運転モード）						○	○	○										
	8F小中会議室2リモコン許可／禁止（設定温度）						○	○	○										
	8F小中会議室2省ｴﾈ設定指令						○	○	○										
	8F小中会議室2省ｴﾈ設定モニタ							○											
	8F小中会議室3運転／停止指令						○	○	○										
	8F小中会議室3運転／停止モニタ							○											
	8F小中会議室3空調機故障										○								

記号	名称	リモート盤	動力盤	取合	操作			表示				計測			計量				備考
					設定	切換	発停	状態	COS故障	トリップ故障	警報	温度	湿度	その他					
	8F小中会議室3運転モード設定					○		○	○										
	8F小中会議室3運転モードモニタ							○		○									
	8F小中会議室3風量指令					○		○	○										
	8F小中会議室3風量モニタ							○		○									
	8F小中会議室3室温モニタ											○							
	8F小中会議室3設定温度指令				○														
	8F小中会議室3フィルタサインモニタ											○							
	8F小中会議室3フィルタサインリセット指令											○							
	8F小中会議室3リモコン許可／禁止（運転／停止）						○	○	○										
	8F小中会議室3リモコン許可／禁止（運転モード）						○	○	○										
	8F小中会議室3リモコン許可／禁止（設定温度）						○	○	○										
	8F小中会議室3省ｴﾈ設定指令						○	○	○										
	8F小中会議室3省ｴﾈ設定モニタ							○											
	8F小中会議室4運転／停止指令						○	○	○										
	8F小中会議室4運転／停止モニタ							○											
	8F小中会議室4空調機故障										○								
	8F小中会議室4運転モード設定					○		○	○										
	8F小中会議室4運転モードモニタ							○		○									
	8F小中会議室4風量指令					○		○	○										
	8F小中会議室4風量モニタ							○		○									
	8F小中会議室4室温モニタ											○							
	8F小中会議室4設定温度指令				○														
	8F小中会議室4フィルタサインモニタ											○							
	8F小中会議室4フィルタサインリセット指令											○							
	8F小中会議室4リモコン許可／禁止（運転／停止）						○	○	○										
	8F小中会議室4リモコン許可／禁止（運転モード）						○	○	○										
	8F小中会議室4リモコン許可／禁止（設定温度）						○	○	○										
	8F小中会議室4省ｴﾈ設定指令						○	○	○										
	8F小中会議室4省ｴﾈ設定モニタ							○											
	8F打合せ室2運転／停止指令						○	○	○										
	8F打合せ室2運転／停止モニタ							○											
	8F打合せ室2空調機故障										○								
	8F打合せ室2運転モード設定					○		○	○										
	8F打合せ室2運転モードモニタ							○		○									
	8F打合せ室2風量指令					○		○	○										
	8F打合せ室2風量モニタ							○		○									
	8F打合せ室2室温モニタ											○							
	8F打合せ室2設定温度指令				○														
	8F打合せ室2フィルタサインモニタ										○								
	8F打合せ室2フィルタサインリセット指令										○								
	8F打合せ室2リモコン許可／禁止（運転／停止）						○	○	○										
	8F打合せ室2リモコン許可／禁止（運転モード）						○	○	○										
	8F打合せ室2リモコン許可／禁止（設定温度）						○	○	○										
	8F打合せ室2省ｴﾈ設定指令						○	○	○										
	8F打合せ室2省ｴﾈ設定モニタ							○											
	8F農産加工・体験農園他1運転／停止						○	○	○										
	8F農産加工・体験農園他1運転／停止モニタ							○											
	8F農産加工・体験農園他1空調機故障										○								
	8F農産加工・体験農園他1運転モード設定					○		○	○										
	8F農産加工・体験農園他1運転モードモニタ							○		○									
	8F農産加工・体験農園他1風量指令					○		○	○										
	8F農産加工・体験農園他1風量モニタ							○		○									
	8F農産加工・体験農園他1室温モニタ											○							
	8F農産加工・体験農園他1設定温度指令				○														
	8F農産加工・体験農園他1フィルタサインモニタ										○								
	8F農産加工・体験農園他1フィルタサイン										○								
	8F農産加工・体験農園他1リモコン許可／禁止（運転／停止）						○	○	○										
	8F農産加工・体験農園他1リモコン許可／禁止（運転モード）						○	○	○										
	8F農産加工・体験農園他1リモコン許可／禁止（設定温度）						○	○	○										
	8F農産加工・体験農園他1省ｴﾈ設定指令						○	○	○										
	8F農産加工・体験農園他1省ｴﾈ設定モニタ							○											
	8F農産加工・体験農園他2運転／停止						○	○	○										
	8F農産加工・体験農園他2運転／停止モニタ							○											
	8F農産加工・体験農園他2空調機故障										○								
	8F農産加工・体験農園他2運転モード設定					○		○	○										
	8F農産加工・体験農園他2運転モードモニタ							○		○									
	8F農産加工・体験農園他2風量指令					○		○	○										
	8F農産加工・体験農園他2風量モニタ							○		○									
	8F農産加工・体験農園他2室温モニタ											○							
	8F農産加工・体験農園他2設定温度指令				○														
	8F農産加工・体験農園他2フィルタサインモニタ										○								
	8F農産加工・体験農園他2フィルタサイン										○								
	8F農産加工・体験農園他2リモコン許可／禁止（運転／停止）						○	○	○										
	8F農産加工・体験農園他2リモコン許可／禁止（運転モード）						○	○	○										
	8F農産加工・体験農園他2リモコン許可／禁止（設定温度）						○	○	○										

鹿島・東畑設計共同企業体

鹿島建設株式会社一級建築士事務所
株式会社東畑建築事務所

設備　協力会社
会社名　新菱冷熱工業(株)　横浜支店
担当者

竣工図　2013.02.28
工事監理　設計　施工

戸塚駅西口第１地区第二種市街地再開発事業に伴う
公益施設整備事業新築工事
空調設備（自動制御設備）
中央管理点入出力一覧表（２８）

SCALE　N.S　DATE　2011 — 4 — 28

設計責任者	設計担当者				DA担当者	CO原価DA担当者
平岡　雅徳	弘志	豊仁	中川	純	小沢　寿吾	武藤　敏明
	健介	雄仁	紗弥	広告		
	鈴木	紘介				

一級建築士　241713
八木 佳

JOB　090536B
DWG　M — 450

本図面は建物の維持管理のための参考資料です。建物の現状と図面が完全に一致していることを保証するものではありません。

記号	名称	リモート盤	動力盤	取合	操作			表示					計測			計量					備考
					設定	切換	発停	状態	COB故障	トリップ故障	警報	温度	湿度	その他							
	8F農産加工・体験農園他2省ｴﾈ設定指令						○	○	○												
	8F農産加工・体験農園他2省ｴﾈ設定ﾓﾆﾀ							○													
	8F南部農業委員会会議室運転／停止						○	○	○												
	8F南部農業委員会会議室運転／停止ﾓﾆﾀ							○													
	8F南部農業委員会会議室空調機故障										○										
	8F南部農業委員会会議室運転ﾓｰﾄﾞ設定					○		○	○												
	8F南部農業委員会会議室運転ﾓｰﾄﾞﾓﾆﾀ							○		○											
	8F南部農業委員会会議室風量指令					○		○	○												
	8F南部農業委員会会議室風量ﾓﾆﾀ							○		○											
	8F南部農業委員会会議室室温ﾓﾆﾀ											○									
	8F南部農業委員会会議室設定温度指令				○																
	8F南部農業委員会会議室ﾌｫﾙﾀｲﾝｼﾞﾆﾀ										○										
	8F南部農業委員会会議室ﾌｫﾙﾀｲﾝｼﾞﾘｾｯﾄ										○										
	8F南部農業委員会会議室ﾘﾓｺﾝ許可／禁止(運転／停止)						○	○	○												
	8F南部農業委員会会議室ﾘﾓｺﾝ許可／禁止(運転ﾓｰﾄﾞ)						○	○	○												
	8F南部農業委員会会議室ﾘﾓｺﾝ許可／禁止(設定温度)						○	○	○												
	8F南部農業委員会会議室省ｴﾈ設定指令						○	○	○												
	8F南部農業委員会会議室省ｴﾈ設定ﾓﾆﾀ							○													
	8F南部農政事務所N－1運転／停止指令						○	○	○												
	8F南部農政事務所N－1運転／停止ﾓﾆﾀ							○													
	8F南部農政事務所N－1空調機故障										○										
	8F南部農政事務所N－1運転ﾓｰﾄﾞ設定					○		○	○												
	8F南部農政事務所N－1運転ﾓｰﾄﾞﾓﾆﾀ							○		○											
	8F南部農政事務所N－1風量指令					○		○	○												
	8F南部農政事務所N－1風量ﾓﾆﾀ							○		○											
	8F南部農政事務所N－1室温ﾓﾆﾀ											○									
	8F南部農政事務所N－1設定温度指令				○																
	8F南部農政事務所N－1ﾌｫﾙﾀｲﾝｼﾞﾆﾀ										○										
	8F南部農政事務所N－1ﾌｫﾙﾀｲﾝｼﾞﾘｾｯﾄ										○										
	8F南部農政事務所N－1ﾘﾓｺﾝ許可／禁止(運転／停止)						○	○	○												
	8F南部農政事務所N－1ﾘﾓｺﾝ許可／禁止(運転ﾓｰﾄﾞ)						○	○	○												
	8F南部農政事務所N－1ﾘﾓｺﾝ許可／禁止(設定温度)						○	○	○												
	8F南部農政事務所N－1省ｴﾈ設定指令						○	○	○												
	8F南部農政事務所N－1省ｴﾈ設定ﾓﾆﾀ							○													
	8F南部農政事務所N－2運転／停止指令						○	○	○												
	8F南部農政事務所N－2運転／停止ﾓﾆﾀ							○													
	8F南部農政事務所N－2空調機故障										○										
	8F南部農政事務所N－2運転ﾓｰﾄﾞ設定					○		○	○												
	8F南部農政事務所N－2運転ﾓｰﾄﾞﾓﾆﾀ							○		○											
	8F南部農政事務所N－2風量指令					○		○	○												
	8F南部農政事務所N－2風量ﾓﾆﾀ							○		○											
	8F南部農政事務所N－2室温ﾓﾆﾀ											○									
	8F南部農政事務所N－2設定温度指令				○																
	8F南部農政事務所N－2ﾌｫﾙﾀｲﾝｼﾞﾆﾀ										○										
	8F南部農政事務所N－2ﾌｫﾙﾀｲﾝｼﾞﾘｾｯﾄ										○										
	8F南部農政事務所N－2ﾘﾓｺﾝ許可／禁止(運転／停止)						○	○	○												
	8F南部農政事務所N－2ﾘﾓｺﾝ許可／禁止(運転ﾓｰﾄﾞ)						○	○	○												
	8F南部農政事務所N－2ﾘﾓｺﾝ許可／禁止(設定温度)						○	○	○												
	8F南部農政事務所N－2省ｴﾈ設定指令						○	○	○												
	8F南部農政事務所N－2省ｴﾈ設定ﾓﾆﾀ							○													
	8F南部農政事務所PE－1運転／停止指令						○	○	○												
	8F南部農政事務所PE－1運転／停止ﾓﾆﾀ							○													
	8F南部農政事務所PE－1空調機故障										○										
	8F南部農政事務所PE－1運転ﾓｰﾄﾞ設定					○		○	○												
	8F南部農政事務所PE－1運転ﾓｰﾄﾞﾓﾆﾀ							○		○											
	8F南部農政事務所PE－1風量指令					○		○	○												
	8F南部農政事務所PE－1風量ﾓﾆﾀ							○		○											
	8F南部農政事務所PE－1室温ﾓﾆﾀ											○									
	8F南部農政事務所PE－1設定温度指令				○																
	8F南部農政事務所PE－1ﾌｫﾙﾀｲﾝｼﾞﾆﾀ										○										
	8F南部農政事務所PE－1ﾌｫﾙﾀｲﾝｼﾞﾘｾｯﾄ										○										
	8F南部農政事務所PE－1ﾘﾓｺﾝ許可／禁止(運転／停止)						○	○	○												
	8F南部農政事務所PE－1ﾘﾓｺﾝ許可／禁止(運転ﾓｰﾄﾞ)						○	○	○												
	8F南部農政事務所PE－1ﾘﾓｺﾝ許可／禁止(設定温度)						○	○	○												
	8F南部農政事務所PE－1省ｴﾈ設定指令						○	○	○												
	8F南部農政事務所PE－1省ｴﾈ設定ﾓﾆﾀ							○													
	8F南部農政事務所PE－2運転／停止指令						○	○	○												
	8F南部農政事務所PE－2運転／停止ﾓﾆﾀ							○													
	8F南部農政事務所PE－2空調機故障										○										
	8F南部農政事務所PE－2運転ﾓｰﾄﾞ設定					○		○	○												
	8F南部農政事務所PE－2運転ﾓｰﾄﾞﾓﾆﾀ							○		○											
	8F南部農政事務所PE－2風量指令					○		○	○												
	8F南部農政事務所PE－2風量ﾓﾆﾀ							○		○											
	8F南部農政事務所PE－2室温ﾓﾆﾀ											○									
	8F南部農政事務所PE－2設定温度指令				○																

記号	名称	リモート盤	動力盤	取合	操作			表示					計測			計量					備考
					設定	切換	発停	状態	COB故障	トリップ故障	警報	温度	湿度	その他							
	8F南部農政事務所PE－2ﾌｫﾙﾀｲﾝｼﾞﾆﾀ										○										
	8F南部農政事務所PE－2ﾌｫﾙﾀｲﾝｼﾞﾘｾｯﾄ										○										
	8F南部農政事務所PE－2ﾘﾓｺﾝ許可／禁止(運転／停止)						○	○	○												
	8F南部農政事務所PE－2ﾘﾓｺﾝ許可／禁止(運転ﾓｰﾄﾞ)						○	○	○												
	8F南部農政事務所PE－2ﾘﾓｺﾝ許可／禁止(設定温度)						○	○	○												
	8F南部農政事務所PE－2省ｴﾈ設定指令						○	○	○												
	8F南部農政事務所PE－2省ｴﾈ設定ﾓﾆﾀ							○													
	8F応接ｳﾝｼﾞ・市民許諾可待合1運転／停止						○	○	○												
	8F応接ｳﾝｼﾞ・市民許諾可待合1運転／停止ﾓﾆﾀ							○													
	8F応接ｳﾝｼﾞ・市民許諾可待合1空調機故障										○										
	8F応接ｳﾝｼﾞ・市民許諾可待合1運転ﾓｰﾄﾞ設定					○		○	○												
	8F応接ｳﾝｼﾞ・市民許諾可待合1運転ﾓｰﾄﾞﾓﾆﾀ							○		○											
	8F応接ｳﾝｼﾞ・市民許諾可待合1風量指令					○		○	○												
	8F応接ｳﾝｼﾞ・市民許諾可待合1風量ﾓﾆﾀ							○		○											
	8F応接ｳﾝｼﾞ・市民許諾可待合1温ﾓﾆﾀ											○									
	8F応接ｳﾝｼﾞ・市民許諾可待合1設定温度指令				○																
	8F応接ｳﾝｼﾞ・市民許諾可待合1ﾌｫﾙﾀｲﾝｼﾞﾆﾀ										○										
	8F応接ｳﾝｼﾞ・市民許諾可待合1ﾌｫﾙﾀｲﾝ										○										
	8F応接ｳﾝｼﾞ・市民許諾可待合1ﾘﾓｺﾝ許可／禁止(運転／停止						○	○	○												
	8F応接ｳﾝｼﾞ・市民許諾可待合1ﾘﾓｺﾝ許可／禁止(運転ﾓｰﾄﾞ)						○	○	○												
	8F応接ｳﾝｼﾞ・市民許諾可待合1ﾘﾓｺﾝ許可／禁止(設定温度)						○	○	○												
	8F応接ｳﾝｼﾞ・市民許諾可待合1省ｴﾈ設定指令						○	○	○												
	8F応接ｳﾝｼﾞ・市民許諾可待合1省ｴﾈ設定ﾓﾆﾀ							○													
	8F応接ｳﾝｼﾞ・市民許諾可待合2運転／停止						○	○	○												
	8F応接ｳﾝｼﾞ・市民許諾可待合2運転／停止ﾓﾆﾀ							○													
	8F応接ｳﾝｼﾞ・市民許諾可待合2空調機故障										○										
	8F応接ｳﾝｼﾞ・市民許諾可待合2運転ﾓｰﾄﾞ設定					○		○	○												
	8F応接ｳﾝｼﾞ・市民許諾可待合2運転ﾓｰﾄﾞﾓﾆﾀ							○		○											
	8F応接ｳﾝｼﾞ・市民許諾可待合2風量指令					○		○	○												
	8F応接ｳﾝｼﾞ・市民許諾可待合2風量ﾓﾆﾀ							○		○											
	8F応接ｳﾝｼﾞ・市民許諾可待合2温ﾓﾆﾀ											○									
	8F応接ｳﾝｼﾞ・市民許諾可待合2設定温度指令				○																
	8F応接ｳﾝｼﾞ・市民許諾可待合2ﾌｫﾙﾀｲﾝｼﾞﾆﾀ										○										
	8F応接ｳﾝｼﾞ・市民許諾可待合2ﾌｫﾙﾀｲﾝ										○										
	8F応接ｳﾝｼﾞ・市民許諾可待合2ﾘﾓｺﾝ許可／禁止(運転／停止						○	○	○												
	8F応接ｳﾝｼﾞ・市民許諾可待合2ﾘﾓｺﾝ許可／禁止(運転ﾓｰﾄﾞ)						○	○	○												
	8F応接ｳﾝｼﾞ・市民許諾可待合2ﾘﾓｺﾝ許可／禁止(設定温度)						○	○	○												
	8F応接ｳﾝｼﾞ・市民許諾可待合2省ｴﾈ設定指令						○	○	○												
	8F応接ｳﾝｼﾞ・市民許諾可待合2省ｴﾈ設定ﾓﾆﾀ							○													
	8F応接ｳﾝｼﾞ・市民許諾可待合3運転／停止						○	○	○												
	8F応接ｳﾝｼﾞ・市民許諾可待合3運転／停止ﾓﾆﾀ							○													
	8F応接ｳﾝｼﾞ・市民許諾可待合3空調機故障										○										
	8F応接ｳﾝｼﾞ・市民許諾可待合3運転ﾓｰﾄﾞ設定					○		○	○												
	8F応接ｳﾝｼﾞ・市民許諾可待合3運転ﾓｰﾄﾞﾓﾆﾀ							○		○											
	8F応接ｳﾝｼﾞ・市民許諾可待合3風量指令					○		○	○												
	8F応接ｳﾝｼﾞ・市民許諾可待合3風量ﾓﾆﾀ							○		○											
	8F応接ｳﾝｼﾞ・市民許諾可待合3温ﾓﾆﾀ											○									
	8F応接ｳﾝｼﾞ・市民許諾可待合3設定温度指令				○																
	8F応接ｳﾝｼﾞ・市民許諾可待合3ﾌｫﾙﾀｲﾝｼﾞﾆﾀ										○										
	8F応接ｳﾝｼﾞ・市民許諾可待合3ﾌｫﾙﾀｲﾝ										○										
	8F応接ｳﾝｼﾞ・市民許諾可待合3ﾘﾓｺﾝ許可／禁止(運転／停止						○	○	○												
	8F応接ｳﾝｼﾞ・市民許諾可待合3ﾘﾓｺﾝ許可／禁止(運転ﾓｰﾄﾞ)						○	○	○												
	8F応接ｳﾝｼﾞ・市民許諾可待合3ﾘﾓｺﾝ許可／禁止(設定温度)						○	○	○												
	8F応接ｳﾝｼﾞ・市民許諾可待合3省ｴﾈ設定指令						○	○	○												
	8F応接ｳﾝｼﾞ・市民許諾可待合3省ｴﾈ設定ﾓﾆﾀ							○													
	8F応接ｳﾝｼﾞ・市民許諾可待合4運転／停止						○	○	○												
	8F応接ｳﾝｼﾞ・市民許諾可待合4運転／停止ﾓﾆﾀ							○													
	8F応接ｳﾝｼﾞ・市民許諾可待合4空調機故障										○										
	8F応接ｳﾝｼﾞ・市民許諾可待合4運転ﾓｰﾄﾞ設定					○		○	○												
	8F応接ｳﾝｼﾞ・市民許諾可待合4運転ﾓｰﾄﾞﾓﾆﾀ							○		○											
	8F応接ｳﾝｼﾞ・市民許諾可待合4風量指令					○		○	○												
	8F応接ｳﾝｼﾞ・市民許諾可待合4風量ﾓﾆﾀ							○		○											
	8F応接ｳﾝｼﾞ・市民許諾可待合4温ﾓﾆﾀ											○									
	8F応接ｳﾝｼﾞ・市民許諾可待合4設定温度指令				○																
	8F応接ｳﾝｼﾞ・市民許諾可待合4ﾌｫﾙﾀｲﾝｼﾞﾆﾀ										○										
	8F応接ｳﾝｼﾞ・市民許諾可待合4ﾌｫﾙﾀｲﾝ										○										
	8F応接ｳﾝｼﾞ・市民許諾可待合4ﾘﾓｺﾝ許可／禁止(運転／停止						○	○	○												
	8F応接ｳﾝｼﾞ・市民許諾可待合4ﾘﾓｺﾝ許可／禁止(運転ﾓｰﾄﾞ)						○	○	○												
	8F応接ｳﾝｼﾞ・市民許諾可待合4ﾘﾓｺﾝ許可／禁止(設定温度)						○	○	○												
	8F応接ｳﾝｼﾞ・市民許諾可待合4省ｴﾈ設定指令						○	○	○												
	8F応接ｳﾝｼﾞ・市民許諾可待合4省ｴﾈ設定ﾓﾆﾀ							○													
	8F応接ｳﾝｼﾞ・市民許諾可待合5運転／停止						○	○	○												
	8F応接ｳﾝｼﾞ・市民許諾可待合5運転／停止ﾓﾆﾀ							○													
	8F応接ｳﾝｼﾞ・市民許諾可待合5空調機故障										○										
	8F応接ｳﾝｼﾞ・市民許諾可待合5運転ﾓｰﾄﾞ設定					○		○	○												

鹿島・東畑設計共同企業体

鹿島建設株式会社一級建築士事務所
株式会社東畑建築事務所

設備協力会社	
会社名	新菱冷熱工業(株) 横浜支店
担当者	

竣工図　2013.02.28
工事監理　設計　施工

戸塚駅西口第1地区第二種市街地再開発事業に伴う
公益施設整備事業新築工事
空調設備（自動制御設備）
中央管理点入出力一覧表（２９）

SCALE　N.S　DATE　2011－4－28

設計責任者	設計担当者	DA担当者	CO2計測DA担当者
平岡　雅徳	弘志　豊仁 伸介　誠仁 鈴木　紘介	中川　純 秒谷　広吾	小沢　寿吾　武藤 敏明

一級建築士　241713
八木 佳

JOB　090536B
DWG　M－451

本図面は建物の維持管理のための参考資料です。建物の現状と図面が完全に一致していることを保証するものではありません。

記号	名称	リモート盤	動力盤	取合	操作			表示				計測			計量				備考
					設定	切換	発停	状態	COB 故障	トリップ 故障	警報	温度	湿度	その他					
	8F 応接ラウンジ・市民許認可待合5運転モードモニタ							○		○									
	8F 応接ラウンジ・市民許認可待合5風量指令					○		○	○										
	8F 応接ラウンジ・市民許認可待合5風量モニタ							○		○									
	8F 応接ラウンジ・市民許認可待合5温モニタ											○							
	8F 応接ラウンジ・市民許認可待合5設定温度指令				○														
	8F 応接ラウンジ・市民許認可待合5フィルタサインモニタ										○								
	8F 応接ラウンジ・市民許認可待合5フィルタサイン										○								
	8F 応接ラウンジ・市民許認可待合5リモコン許可／禁止（運転／停止							○	○	○									
	8F 応接ラウンジ・市民許認可待合5リモコン許可／禁止（運転モード）							○	○	○									
	8F 応接ラウンジ・市民許認可待合5リモコン許可／禁止（設定温度）							○	○	○									
	8F 応接ラウンジ・市民許認可待合5省エネ設定指令							○	○	○									
	8F 応接ラウンジ・市民許認可待合5省エネ設定モニタ							○											
	9F 特別会議室1運転／停止指令							○	○	○									
	9F 特別会議室1運転／停止モニタ							○											
	9F 特別会議室1空調機故障										○								
	9F 特別会議室1運転モード設定					○		○	○										
	9F 特別会議室1運転モードモニタ							○		○									
	9F 特別会議室1風量指令					○		○	○										
	9F 特別会議室1風量モニタ							○		○									
	9F 特別会議室1室温モニタ											○							
	9F 特別会議室1設定温度指令				○														
	9F 特別会議室1フィルタサインモニタ										○								
	9F 特別会議室1フィルタサインリセット指令										○								
	9F 特別会議室1リモコン許可／禁止（運転／停止）							○	○	○									
	9F 特別会議室1リモコン許可／禁止（運転モード）							○	○	○									
	9F 特別会議室1リモコン許可／禁止（設定温度）							○	○	○									
	9F 特別会議室1風向指令					○													
	9F 特別会議室1風向モニタ							○											
	9F 特別会議室1省エネ設定指令							○	○	○									
	9F 特別会議室1省エネ設定モニタ							○											
	9F 特別会議室2運転／停止指令							○	○	○									
	9F 特別会議室2運転／停止モニタ							○											
	9F 特別会議室2空調機故障										○								
	9F 特別会議室2運転モード設定					○		○	○										
	9F 特別会議室2運転モードモニタ							○		○									
	9F 特別会議室2風量指令					○		○	○										
	9F 特別会議室2風量モニタ							○		○									
	9F 特別会議室2室温モニタ											○							
	9F 特別会議室2設定温度指令				○														
	9F 特別会議室2フィルタサインモニタ										○								
	9F 特別会議室2フィルタサインリセット指令										○								
	9F 特別会議室2リモコン許可／禁止（運転／停止）							○	○	○									
	9F 特別会議室2リモコン許可／禁止（運転モード）							○	○	○									
	9F 特別会議室2リモコン許可／禁止（設定温度）							○	○	○									
	9F 特別会議室2風向指令					○													
	9F 特別会議室2風向モニタ							○											
	9F 特別会議室2省エネ設定指令							○	○	○									
	9F 特別会議室2省エネ設定モニタ							○											
	9F 特別会議室3運転／停止指令							○	○	○									
	9F 特別会議室3運転／停止モニタ							○											
	9F 特別会議室3空調機故障										○								
	9F 特別会議室3運転モード設定					○		○	○										
	9F 特別会議室3運転モードモニタ							○		○									
	9F 特別会議室3風量指令					○		○	○										
	9F 特別会議室3風量モニタ							○		○									
	9F 特別会議室3室温モニタ											○							
	9F 特別会議室3設定温度指令				○														
	9F 特別会議室3フィルタサインモニタ										○								
	9F 特別会議室3フィルタサインリセット指令										○								
	9F 特別会議室3リモコン許可／禁止（運転／停止）							○	○	○									
	9F 特別会議室3リモコン許可／禁止（運転モード）							○	○	○									
	9F 特別会議室3リモコン許可／禁止（設定温度）							○	○	○									
	9F 特別会議室3風向指令					○													
	9F 特別会議室3風向モニタ							○											
	9F 特別会議室3省エネ設定指令							○	○	○									
	9F 特別会議室3省エネ設定モニタ							○											
	9F 総務課事務室1運転／停止指令							○	○	○									
	9F 総務課事務室1運転／停止モニタ							○											
	9F 総務課事務室1空調機故障										○								
	9F 総務課事務室1運転モード設定					○		○	○										
	9F 総務課事務室1運転モードモニタ							○		○									
	9F 総務課事務室1風量指令					○		○	○										
	9F 総務課事務室1風量モニタ							○		○									
	9F 総務課事務室1室温モニタ											○							
	9F 総務課事務室1設定温度指令				○														

記号	名称	リモート盤	動力盤	取合	操作			表示				計測			計量				備考
					設定	切換	発停	状態	COB 故障	トリップ 故障	警報	温度	湿度	その他					
	9F 総務課事務室1フィルタサインモニタ										○								
	9F 総務課事務室1フィルタサインリセット指令										○								
	9F 総務課事務室1リモコン許可／禁止（運転／停止）						○	○	○										
	9F 総務課事務室1リモコン許可／禁止（運転モード）						○	○	○										
	9F 総務課事務室1リモコン許可／禁止（設定温度）						○	○	○										
	9F 総務課事務室1省エネ設定指令						○	○	○										
	9F 総務課事務室1省エネ設定モニタ						○												
	9F 総務課事務室2運転／停止指令						○	○	○										
	9F 総務課事務室2運転／停止モニタ						○												
	9F 総務課事務室2空調機故障											○							
	9F 総務課事務室2運転モード設定					○		○	○										
	9F 総務課事務室2運転モードモニタ							○		○									
	9F 総務課事務室2風量指令					○		○	○										
	9F 総務課事務室2風量モニタ							○		○									
	9F 総務課事務室2室温モニタ											○							
	9F 総務課事務室2設定温度指令				○														
	9F 総務課事務室2フィルタサインモニタ										○								
	9F 総務課事務室2フィルタサインリセット指令										○								
	9F 総務課事務室2リモコン許可／禁止（運転／停止）						○	○	○										
	9F 総務課事務室2リモコン許可／禁止（運転モード）						○	○	○										
	9F 総務課事務室2リモコン許可／禁止（設定温度）						○	○	○										
	9F 総務課事務室2省エネ設定指令						○	○	○										
	9F 総務課事務室2省エネ設定モニタ						○												
	9F 総務課事務室3運転／停止指令						○	○	○										
	9F 総務課事務室3運転／停止モニタ						○												
	9F 総務課事務室3空調機故障											○							
	9F 総務課事務室3運転モード設定					○		○	○										
	9F 総務課事務室3運転モードモニタ							○		○									
	9F 総務課事務室3風量指令					○		○	○										
	9F 総務課事務室3風量モニタ							○		○									
	9F 総務課事務室3室温モニタ											○							
	9F 総務課事務室3設定温度指令				○														
	9F 総務課事務室3フィルタサインモニタ										○								
	9F 総務課事務室3フィルタサインリセット指令										○								
	9F 総務課事務室3リモコン許可／禁止（運転／停止）						○	○	○										
	9F 総務課事務室3リモコン許可／禁止（運転モード）						○	○	○										
	9F 総務課事務室3リモコン許可／禁止（設定温度）						○	○	○										
	9F 総務課事務室3省エネ設定指令						○	○	○										
	9F 総務課事務室3省エネ設定モニタ						○												
	9F 総務課事務室4運転／停止指令						○	○	○										
	9F 総務課事務室4運転／停止モニタ						○												
	9F 総務課事務室4空調機故障											○							
	9F 総務課事務室4運転モード設定					○		○	○										
	9F 総務課事務室4運転モードモニタ							○		○									
	9F 総務課事務室4風量指令					○		○	○										
	9F 総務課事務室4風量モニタ							○		○									
	9F 総務課事務室4室温モニタ											○							
	9F 総務課事務室4設定温度指令				○														
	9F 総務課事務室4フィルタサインモニタ										○								
	9F 総務課事務室4フィルタサインリセット指令										○								
	9F 総務課事務室4リモコン許可／禁止（運転／停止）						○	○	○										
	9F 総務課事務室4リモコン許可／禁止（運転モード）						○	○	○										
	9F 総務課事務室4リモコン許可／禁止（設定温度）						○	○	○										
	9F 総務課事務室4省エネ設定指令						○	○	○										
	9F 総務課事務室4省エネ設定モニタ						○												
	9F 区長室運転／停止指令						○	○	○										
	9F 区長室運転／停止モニタ						○												
	9F 区長室空調機故障											○							
	9F 区長室運転モード設定					○		○	○										
	9F 区長室運転モードモニタ							○		○									
	9F 区長室風量指令					○		○	○										
	9F 区長室風量モニタ							○		○									
	9F 区長室室温モニタ											○							
	9F 区長室設定温度指令				○														
	9F 区長室フィルタサインモニタ										○								
	9F 区長室フィルタサインリセット指令										○								
	9F 区長室リモコン許可／禁止（運転／停止）						○	○	○										
	9F 区長室リモコン許可／禁止（運転モード）						○	○	○										
	9F 区長室リモコン許可／禁止（設定温度）						○	○	○										
	9F 区長室省エネ設定指令						○	○	○										
	9F 区長室省エネ設定モニタ						○												
	9F □A3コーナー運転／停止指令						○	○	○										
	9F □A3コーナー運転／停止モニタ						○												
	9F □A3コーナー空調機故障											○							
	9F □Aコーナー運転モード設定					○		○	○										

鹿島・東畑設計共同企業体

鹿島建設株式会社一級建築士事務所
株式会社東畑建築事務所

設備　協力会社
会社名　新菱冷熱工業(株)
横浜支店
担当者

竣工図　2013.02.28
工事監理　設計　施工

戸塚駅西口第1地区第二種市街地再開発事業に伴う
公益施設整備事業新築工事
空調設備（自動制御設備）
中央管理点入出力一覧表（３０）

SCALE　N.S　DATE　2011 — 4 — 28

設計責任者	設計担当者	DA担当者	CO故障DA担当者
平岡　雅徳	弘志　豊仁　中川　雄介　鈴木　広告	小沢　寿吾	武藤　敏明

一級建築士　241713
八木　佳

JOB　090536B
DWG　M — 452

本図面は建物の維持管理のための参考資料です。建物の現状と図面が完全に一致していることを保証するものではありません。

記号	名称	リモート盤	動力盤	取合	操作			表示				計測			計量				備考
					設定	切換	発停	状態	COS故障	トリップ故障	警報	温度	湿度	その他					
	9F □Aコーナー運転モードモニタ							○		○									
	9F □Aコーナー風量指令					○		○	○										
	9F □Aコーナー風量モニタ							○		○									
	9F □Aコーナー室温モニタ											○							
	9F □Aコーナー設定温度指令				○														
	9F □Aコーナーフィルタサインモニタ										○								
	9F □Aコーナーフィルタサインリセット指令										○								
	9F □Aコーナーリモコン許可／禁止（運転／停止）						○	○	○										
	9F □Aコーナーリモコン許可／禁止（運転モード）						○	○	○										
	9F □Aコーナーリモコン許可／禁止（設定温度）						○	○	○										
	9F □Aコーナー省ｴﾈ設定指令						○	○	○										
	9F □Aコーナー省ｴﾈ設定モニタ							○											
	9F 応接コーナー運転／停止指令						○	○	○										
	9F 応接コーナー運転／停止モニタ							○											
	9F 応接コーナー空調機故障										○								
	9F 応接コーナー運転モード設定					○		○	○										
	9F 応接コーナー運転モードモニタ							○		○									
	9F 応接コーナー風量指令					○		○	○										
	9F 応接コーナー風量モニタ							○		○									
	9F 応接コーナー室温モニタ											○							
	9F 応接コーナー設定温度指令				○														
	9F 応接コーナーフィルタサインモニタ										○								
	9F 応接コーナーフィルタサインリセット指令										○								
	9F 応接コーナーリモコン許可／禁止（運転／停止）						○	○	○										
	9F 応接コーナーリモコン許可／禁止（運転モード）						○	○	○										
	9F 応接コーナーリモコン許可／禁止（設定温度）						○	○	○										
	9F 応接コーナー省ｴﾈ設定指令						○	○	○										
	9F 応接コーナー省ｴﾈ設定モニタ							○											
	9F 待合ロビー1運転／停止指令						○	○	○										
	9F 待合ロビー1運転／停止モニタ							○											
	9F 待合ロビー1空調機故障										○								
	9F 待合ロビー1運転モード設定					○		○	○										
	9F 待合ロビー1運転モードモニタ							○		○									
	9F 待合ロビー1風量指令					○		○	○										
	9F 待合ロビー1風量モニタ							○		○									
	9F 待合ロビー1室温モニタ											○							
	9F 待合ロビー1設定温度指令				○														
	9F 待合ロビー1フィルタサインモニタ										○								
	9F 待合ロビー1フィルタサインリセット指令										○								
	9F 待合ロビー1リモコン許可／禁止（運転／停止）						○	○	○										
	9F 待合ロビー1リモコン許可／禁止（運転モード）						○	○	○										
	9F 待合ロビー1リモコン許可／禁止（設定温度）						○	○	○										
	9F 待合ロビー1省ｴﾈ設定指令						○	○	○										
	9F 待合ロビー1省ｴﾈ設定モニタ							○											
	9F 待合ロビー2運転／停止指令						○	○	○										
	9F 待合ロビー2運転／停止モニタ							○											
	9F 待合ロビー2空調機故障										○								
	9F 待合ロビー2運転モード設定					○		○	○										
	9F 待合ロビー2運転モードモニタ							○		○									
	9F 待合ロビー2風量指令					○		○	○										
	9F 待合ロビー2風量モニタ							○		○									
	9F 待合ロビー2室温モニタ											○							
	9F 待合ロビー2設定温度指令				○														
	9F 待合ロビー2フィルタサインモニタ										○								
	9F 待合ロビー2フィルタサインリセット指令										○								
	9F 待合ロビー2リモコン許可／禁止（運転／停止）						○	○	○										
	9F 待合ロビー2リモコン許可／禁止（運転モード）						○	○	○										
	9F 待合ロビー2リモコン許可／禁止（設定温度）						○	○	○										
	9F 待合ロビー2省ｴﾈ設定指令						○	○	○										
	9F 待合ロビー2省ｴﾈ設定モニタ							○											
	9F 待合ロビー3運転／停止指令						○	○	○										
	9F 待合ロビー3運転／停止モニタ							○											
	9F 待合ロビー3空調機故障										○								
	9F 待合ロビー3運転モード設定					○		○	○										
	9F 待合ロビー3運転モードモニタ							○		○									
	9F 待合ロビー3風量指令					○		○	○										
	9F 待合ロビー3風量モニタ							○		○									
	9F 待合ロビー3室温モニタ											○							
	9F 待合ロビー3設定温度指令				○														
	9F 待合ロビー3フィルタサインモニタ										○								
	9F 待合ロビー3フィルタサインリセット指令										○								
	9F 待合ロビー3リモコン許可／禁止（運転／停止）						○	○	○										
	9F 待合ロビー3リモコン許可／禁止（運転モード）						○	○	○										
	9F 待合ロビー3リモコン許可／禁止（設定温度）						○	○	○										
	9F 待合ロビー3省ｴﾈ設定指令						○	○	○										

記号	名称	リモート盤	動力盤	取合	操作			表示				計測			計量				備考
					設定	切換	発停	状態	COS故障	トリップ故障	警報	温度	湿度	その他					
	9F 待合ロビー3省ｴﾈ設定モニタ							○											
	9F 待合ロビー4運転／停止指令						○	○	○										
	9F 待合ロビー4運転／停止モニタ							○											
	9F 待合ロビー4空調機故障										○								
	9F 待合ロビー4運転モード設定					○		○	○										
	9F 待合ロビー4運転モードモニタ							○		○									
	9F 待合ロビー4風量指令					○		○	○										
	9F 待合ロビー4風量モニタ							○		○									
	9F 待合ロビー4室温モニタ											○							
	9F 待合ロビー4設定温度指令				○														
	9F 待合ロビー4フィルタサインモニタ										○								
	9F 待合ロビー4フィルタサインリセット指令										○								
	9F 待合ロビー4リモコン許可／禁止（運転／停止）						○	○	○										
	9F 待合ロビー4リモコン許可／禁止（運転モード）						○	○	○										
	9F 待合ロビー4リモコン許可／禁止（設定温度）						○	○	○										
	9F 待合ロビー4省ｴﾈ設定指令						○	○	○										
	9F 待合ロビー4省ｴﾈ設定モニタ							○											
	6F 選挙管理委員倉庫1運転／停止指令						○	○	○										
	6F 選挙管理委員倉庫1運転／停止モニ							○											
	6F 選挙管理委員倉庫1空調機故障										○								
	6F 選挙管理委員倉庫1運転モード設					○		○	○										
	6F 選挙管理委員倉庫1運転モードモニタ							○		○									
	6F 選挙管理委員倉庫1風量指令					○		○	○										
	6F 選挙管理委員倉庫1風量モニタ							○		○									
	6F 選挙管理委員倉庫1室温モニタ											○							
	6F 選挙管理委員倉庫1設定温度指				○														
	6F 選挙管理委員倉庫1フィルタサインモニタ										○								
	6F 選挙管理委員倉庫1フィルタサインリセット										○								
	6F 選挙管理委員倉庫1リモコン許可／禁止（運転／停止）						○	○	○										
	6F 選挙管理委員倉庫1リモコン許可／禁止（運転モード）						○	○	○										
	6F 選挙管理委員倉庫1リモコン許可／禁止（設定温度）						○	○	○										
	6F 選挙管理委員倉庫1風向指令					○													
	6F 選挙管理委員倉庫1風向モニタ							○											
	6F 選挙管理委員倉庫1省ｴﾈ設定指						○	○	○										
	6F 選挙管理委員倉庫1省ｴﾈ設定モニタ							○											
	6F 選挙管理委員倉庫2運転／停止指令						○	○	○										
	6F 選挙管理委員倉庫2運転／停止モニ							○											
	6F 選挙管理委員倉庫2空調機故障										○								
	6F 選挙管理委員倉庫2運転モード設					○		○	○										
	6F 選挙管理委員倉庫2運転モードモニタ							○		○									
	6F 選挙管理委員倉庫2風量指令					○		○	○										
	6F 選挙管理委員倉庫2風量モニタ							○		○									
	6F 選挙管理委員倉庫2室温モニタ											○							
	6F 選挙管理委員倉庫2設定温度指				○														
	6F 選挙管理委員倉庫2フィルタサインモニタ										○								
	6F 選挙管理委員倉庫2フィルタサインリセット										○								
	6F 選挙管理委員倉庫2リモコン許可／禁止（運転／停止）						○	○	○										
	6F 選挙管理委員倉庫2リモコン許可／禁止（運転モード）						○	○	○										
	6F 選挙管理委員倉庫2リモコン許可／禁止（設定温度）						○	○	○										
	6F 選挙管理委員倉庫2風向指令					○													
	6F 選挙管理委員倉庫2風向モニタ							○											
	6F 選挙管理委員倉庫2省ｴﾈ設定指						○	○	○										
	6F 選挙管理委員倉庫2省ｴﾈ設定モニタ							○											
	6F 選挙管理委員倉庫3運転／停止指令						○	○	○										
	6F 選挙管理委員倉庫3運転／停止モニ							○											
	6F 選挙管理委員倉庫3空調機故障										○								
	6F 選挙管理委員倉庫3運転モード設					○		○	○										
	6F 選挙管理委員倉庫3運転モードモニタ							○		○									
	6F 選挙管理委員倉庫3風量指令					○		○	○										
	6F 選挙管理委員倉庫3風量モニタ							○		○									
	6F 選挙管理委員倉庫3室温モニタ											○							
	6F 選挙管理委員倉庫3設定温度指				○														
	6F 選挙管理委員倉庫3フィルタサインモニタ										○								
	6F 選挙管理委員倉庫3フィルタサインリセット										○								
	6F 選挙管理委員倉庫3リモコン許可／禁止（運転／停止）						○	○	○										
	6F 選挙管理委員倉庫3リモコン許可／禁止（運転モード）						○	○	○										
	6F 選挙管理委員倉庫3リモコン許可／禁止（設定温度）						○	○	○										
	6F 選挙管理委員倉庫3風向指令				○														
	6F 選挙管理委員倉庫3風向モニタ							○											
	6F 選挙管理委員倉庫3省ｴﾈ設定指						○	○	○										
	6F 選挙管理委員倉庫3省ｴﾈ設定モニタ							○											
	6F 保健・福祉保健事務室1運転／停止指令						○	○	○										
	6F 保健・福祉保健事務室1運転／停止モニタ							○											
	6F 保健・福祉保健事務室1空調機故障										○								
	6F 保健・福祉保健事務室1運転モード設定					○		○	○										

鹿島・東畑設計共同企業体
鹿島建設株式会社一級建築士事務所
株式会社東畑建築事務所

設備　協力会社
会社名　新菱冷熱工業(株)　横浜支店
担当者

竣工図　2013.02.28
工事記号　設計　施工

戸塚駅西口第１地区第二種市街地再開発事業に伴う
公益施設整備事業新築工事
空調設備（自動制御設備）
中央管理点入出力一覧表（３１）

SCALE　N.S　DATE　2011 — 4 — 28

設計責任者	設計担当者	DA担当者	CO参画DA担当者
平岡　雅徳	弘志　豊仁　中川　林　小沢　寿吾　武藤　敏明		

一級建築士　241713　八木 佳

JOB　090536B
DWG　M — 453

本図面は建物の維持管理のための参考資料です。建物の現状と図面が完全に一致していることを保証するものではありません。

記号	名称	リモート盤	動力盤	取合	操作			表示				計測			計量				備考
					設定	切換	発停	状態	COG故障	トリップ故障	警報	温度	湿度	その他					
	6F保健・福祉保健事務室1運転ﾓｰﾄﾞﾓﾆﾀ							○		○									
	6F保健・福祉保健事務室1風量指令					○		○	○										
	6F保健・福祉保健事務室1風量ﾓﾆﾀ							○		○									
	6F保健・福祉保健事務室1室温ﾓﾆﾀ											○							
	6F保健・福祉保健事務室1設定温度指令				○														
	6F保健・福祉保健事務室1ﾌｨﾙﾀｻｲﾝﾓﾆﾀ										○								
	6F保健・福祉保健事務室1ﾌｨﾙﾀｻｲﾝ										○								
	6F保健・福祉保健事務室1ﾘﾓｺﾝ許可／禁止(運転／停止)						○	○	○										
	6F保健・福祉保健事務室1ﾘﾓｺﾝ許可／禁止(運転ﾓｰﾄﾞ)						○	○	○										
	6F保健・福祉保健事務室1ﾘﾓｺﾝ許可／禁止(設定温度)						○	○	○										
	6F保健・福祉保健事務室1省ｴﾈ設定指令						○	○	○										
	6F保健・福祉保健事務室1省ｴﾈ設定ﾓﾆﾀ							○											
	6F保健・福祉保健事務室2運転／停止指令						○	○	○										
	6F保健・福祉保健事務室2運転／停止ﾓﾆﾀ							○											
	6F保健・福祉保健事務室2空調機故障										○								
	6F保健・福祉保健事務室2運転ﾓｰﾄﾞ設定					○		○	○										
	6F保健・福祉保健事務室2運転ﾓｰﾄﾞﾓﾆﾀ							○		○									
	6F保健・福祉保健事務室2風量指令					○		○	○										
	6F保健・福祉保健事務室2風量ﾓﾆﾀ							○		○									
	6F保健・福祉保健事務室2室温ﾓﾆﾀ											○							
	6F保健・福祉保健事務室2設定温度指令				○														
	6F保健・福祉保健事務室2ﾌｨﾙﾀｻｲﾝﾓﾆﾀ										○								
	6F保健・福祉保健事務室2ﾌｨﾙﾀｻｲﾝ										○								
	6F保健・福祉保健事務室2ﾘﾓｺﾝ許可／禁止(運転／停止)						○	○	○										
	6F保健・福祉保健事務室2ﾘﾓｺﾝ許可／禁止(運転ﾓｰﾄﾞ)						○	○	○										
	6F保健・福祉保健事務室2ﾘﾓｺﾝ許可／禁止(設定温度)						○	○	○										
	6F保健・福祉保健事務室2省ｴﾈ設定指令						○	○	○										
	6F保健・福祉保健事務室2省ｴﾈ設定ﾓﾆﾀ							○											
	6F保健・福祉保健事務室3運転／停止指令						○	○	○										
	6F保健・福祉保健事務室3運転／停止ﾓﾆﾀ							○											
	6F保健・福祉保健事務室3空調機故障										○								
	6F保健・福祉保健事務室3運転ﾓｰﾄﾞ設定					○		○	○										
	6F保健・福祉保健事務室3運転ﾓｰﾄﾞﾓﾆﾀ							○		○									
	6F保健・福祉保健事務室3風量指令					○		○	○										
	6F保健・福祉保健事務室3風量ﾓﾆﾀ							○		○									
	6F保健・福祉保健事務室3室温ﾓﾆﾀ											○							
	6F保健・福祉保健事務室3設定温度指令				○														
	6F保健・福祉保健事務室3ﾌｨﾙﾀｻｲﾝﾓﾆﾀ										○								
	6F保健・福祉保健事務室3ﾌｨﾙﾀｻｲﾝ										○								
	6F保健・福祉保健事務室3ﾘﾓｺﾝ許可／禁止(運転／停止)						○	○	○										
	6F保健・福祉保健事務室3ﾘﾓｺﾝ許可／禁止(運転ﾓｰﾄﾞ)						○	○	○										
	6F保健・福祉保健事務室3ﾘﾓｺﾝ許可／禁止(設定温度)						○	○	○										
	6F保健・福祉保健事務室3省ｴﾈ設定指令						○	○	○										
	6F保健・福祉保健事務室3省ｴﾈ設定ﾓﾆﾀ							○											
	7F税務・租税事務室1運転／停止指令						○	○	○										
	7F税務・租税事務室1運転／停止ﾓﾆﾀ							○											
	7F税務・租税事務室1空調機故障										○								
	7F税務・租税事務室1運転ﾓｰﾄﾞ設定					○		○	○										
	7F税務・租税事務室1運転ﾓｰﾄﾞﾓﾆﾀ							○		○									
	7F税務・租税事務室1風量指令					○		○	○										
	7F税務・租税事務室1風量ﾓﾆﾀ							○		○									
	7F税務・租税事務室1室温ﾓﾆﾀ											○							
	7F税務・租税事務室1設定温度指令				○														
	7F税務・租税事務室1ﾌｨﾙﾀｻｲﾝﾓﾆﾀ										○								
	7F税務・租税事務室1ﾌｨﾙﾀｻｲﾝ										○								
	7F税務・租税事務室1ﾘﾓｺﾝ許可／禁止(運転／停止)						○	○	○										
	7F税務・租税事務室1ﾘﾓｺﾝ許可／禁止(運転ﾓｰﾄﾞ)						○	○	○										
	7F税務・租税事務室1ﾘﾓｺﾝ許可／禁止(設定温度)						○	○	○										
	7F税務・租税事務室1省ｴﾈ設定指令						○	○	○										
	7F税務・租税事務室1省ｴﾈ設定ﾓﾆﾀ							○											
	7F税務・租税事務室2運転／停止指令						○	○	○										
	7F税務・租税事務室2運転／停止ﾓﾆﾀ							○											
	7F税務・租税事務室2空調機故障										○								
	7F税務・租税事務室2運転ﾓｰﾄﾞ設定					○		○	○										
	7F税務・租税事務室2運転ﾓｰﾄﾞﾓﾆﾀ							○		○									
	7F税務・租税事務室2風量指令					○		○	○										
	7F税務・租税事務室2風量ﾓﾆﾀ							○		○									
	7F税務・租税事務室2室温ﾓﾆﾀ											○							
	7F税務・租税事務室2設定温度指令				○														
	7F税務・租税事務室2ﾌｨﾙﾀｻｲﾝﾓﾆﾀ										○								
	7F税務・租税事務室2ﾌｨﾙﾀｻｲﾝ										○								
	7F税務・租税事務室2ﾘﾓｺﾝ許可／禁止(運転／停止)						○	○	○										
	7F税務・租税事務室2ﾘﾓｺﾝ許可／禁止(運転ﾓｰﾄﾞ)						○	○	○										
	7F税務・租税事務室2ﾘﾓｺﾝ許可／禁止(設定温度)						○	○	○										
	7F税務・租税事務室2省ｴﾈ設定指令						○	○	○										

記号	名称	リモート盤	動力盤	取合	操作			表示				計測			計量				備考
					設定	切換	発停	状態	COG故障	トリップ故障	警報	温度	湿度	その他					
	7F税務・租税事務室2省ｴﾈ設定ﾓﾆﾀ							○											
	7F税務・租税事務室3運転／停止指令					○		○	○										
	7F税務・租税事務室3運転／停止ﾓﾆﾀ							○											
	7F税務・租税事務室3空調機故障										○								
	7F税務・租税事務室3運転ﾓｰﾄﾞ設定					○		○	○										
	7F税務・租税事務室3運転ﾓｰﾄﾞﾓﾆﾀ							○		○									
	7F税務・租税事務室3風量指令					○		○	○										
	7F税務・租税事務室3風量ﾓﾆﾀ							○		○									
	7F税務・租税事務室3室温ﾓﾆﾀ											○							
	7F税務・租税事務室3設定温度指令				○														
	7F税務・租税事務室3ﾌｨﾙﾀｻｲﾝﾓﾆﾀ										○								
	7F税務・租税事務室3ﾌｨﾙﾀｻｲﾝ										○								
	7F税務・租税事務室3ﾘﾓｺﾝ許可／禁止(運転／停止)						○	○	○										
	7F税務・租税事務室3ﾘﾓｺﾝ許可／禁止(運転ﾓｰﾄﾞ)						○	○	○										
	7F税務・租税事務室3ﾘﾓｺﾝ許可／禁止(設定温度)						○	○	○										
	7F税務・租税事務室3省ｴﾈ設定指令						○	○	○										
	7F税務・租税事務室3省ｴﾈ設定ﾓﾆﾀ							○											
	7F税務・租税事務室4運転／停止指令						○	○	○										
	7F税務・租税事務室4運転／停止ﾓﾆﾀ							○											
	7F税務・租税事務室4空調機故障										○								
	7F税務・租税事務室4運転ﾓｰﾄﾞ設定					○		○	○										
	7F税務・租税事務室4運転ﾓｰﾄﾞﾓﾆﾀ							○		○									
	7F税務・租税事務室4風量指令					○		○	○										
	7F税務・租税事務室4風量ﾓﾆﾀ							○		○									
	7F税務・租税事務室4室温ﾓﾆﾀ											○							
	7F税務・租税事務室4設定温度指令				○														
	7F税務・租税事務室4ﾌｨﾙﾀｻｲﾝﾓﾆﾀ										○								
	7F税務・租税事務室4ﾌｨﾙﾀｻｲﾝ										○								
	7F税務・租税事務室4ﾘﾓｺﾝ許可／禁止(運転／停止)						○	○	○										
	7F税務・租税事務室4ﾘﾓｺﾝ許可／禁止(運転ﾓｰﾄﾞ)						○	○	○										
	7F税務・租税事務室4ﾘﾓｺﾝ許可／禁止(設定温度)						○	○	○										
	7F税務・租税事務室4省ｴﾈ設定指令						○	○	○										
	7F税務・租税事務室4省ｴﾈ設定ﾓﾆﾀ							○											
	7F税務・租税事務室5運転／停止指令						○	○	○										
	7F税務・租税事務室5運転／停止ﾓﾆﾀ							○											
	7F税務・租税事務室5空調機故障										○								
	7F税務・租税事務室5運転ﾓｰﾄﾞ設定					○		○	○										
	7F税務・租税事務室5運転ﾓｰﾄﾞﾓﾆﾀ							○		○									
	7F税務・租税事務室5風量指令					○		○	○										
	7F税務・租税事務室5風量ﾓﾆﾀ							○		○									
	7F税務・租税事務室5室温ﾓﾆﾀ											○							
	7F税務・租税事務室5設定温度指令				○														
	7F税務・租税事務室5ﾌｨﾙﾀｻｲﾝﾓﾆﾀ										○								
	7F税務・租税事務室5ﾌｨﾙﾀｻｲﾝ										○								
	7F税務・租税事務室5ﾘﾓｺﾝ許可／禁止(運転／停止)						○	○	○										
	7F税務・租税事務室5ﾘﾓｺﾝ許可／禁止(運転ﾓｰﾄﾞ)						○	○	○										
	7F税務・租税事務室5ﾘﾓｺﾝ許可／禁止(設定温度)						○	○	○										
	7F税務・租税事務室5省ｴﾈ設定指令						○	○	○										
	7F税務・租税事務室5省ｴﾈ設定ﾓﾆﾀ							○											
	7F課税・租税事務室1運転／停止指令						○	○	○										
	7F課税・租税事務室1運転／停止ﾓﾆﾀ							○											
	7F課税・租税事務室1空調機故障										○								
	7F課税・租税事務室1運転ﾓｰﾄﾞ設定					○		○	○										
	7F課税・租税事務室1運転ﾓｰﾄﾞﾓﾆﾀ							○		○									
	7F課税・租税事務室1風量指令					○		○	○										
	7F課税・租税事務室1風量ﾓﾆﾀ							○		○									
	7F課税・租税事務室1室温ﾓﾆﾀ											○							
	7F課税・租税事務室1設定温度指令				○														
	7F課税・租税事務室1ﾌｨﾙﾀｻｲﾝﾓﾆﾀ										○								
	7F課税・租税事務室1ﾌｨﾙﾀｻｲﾝ										○								
	7F課税・租税事務室1ﾘﾓｺﾝ許可／禁止(運転／停止)						○	○	○										
	7F課税・租税事務室1ﾘﾓｺﾝ許可／禁止(運転ﾓｰﾄﾞ)						○	○	○										
	7F課税・租税事務室1ﾘﾓｺﾝ許可／禁止(設定温度)						○	○	○										
	7F課税・租税事務室1省ｴﾈ設定指令						○	○	○										
	7F課税・租税事務室1省ｴﾈ設定ﾓﾆﾀ							○											
	7F課税・租税事務室2運転／停止指令						○	○	○										
	7F課税・租税事務室2運転／停止ﾓﾆﾀ							○											
	7F課税・租税事務室2空調機故障										○								
	7F課税・租税事務室2運転ﾓｰﾄﾞ設定					○		○	○										
	7F課税・租税事務室2運転ﾓｰﾄﾞﾓﾆﾀ							○		○									
	7F課税・租税事務室2風量指令					○		○	○										
	7F課税・租税事務室2風量ﾓﾆﾀ							○		○									
	7F課税・租税事務室2室温ﾓﾆﾀ											○							
	7F課税・租税事務室2設定温度指令				○														
	7F課税・租税事務室2ﾌｨﾙﾀｻｲﾝﾓﾆﾀ										○								

鹿島・東畑設計共同企業体
鹿島建設株式会社一級建築士事務所
株式会社東畑建築事務所

設備　協力会社
会社名　新菱冷熱工業(株)横浜支店
担当者

竣工図　2013.02.28
工事監理　設計　施工

戸塚駅西口第１地区第二種市街地再開発事業に伴う
公益施設整備事業新築工事
空調設備（自動制御設備）
中央管理点入出力一覧表（３２）

SCALE　N.S　DATE　2011 — 4 — 28

設計責任者	設計担当者	DA担当者	CO故障DA担当者
平岡　雅徳	弘志　豊仁　中川　純　小沢　寿吾　武藤　敏明		

一級建築士　241713　八木 佳

JOB　090536B
DWG　M — 454

本図面は建物の維持管理のための参考資料です。建物の現状と図面が完全に一致していることを保証するものではありません。

記号	名称	リモート盤	動力盤	取合	操作			表示				計測			計量				備考
					設定	切換	発停	状態	COB故障	トリップ故障	警報	温度	湿度	その他					
	7F 課税・租税事務室2フィルタサイン										○								
	7F 課税・租税事務室2リモコン許可／禁止（運転／停止）						○	○	○										
	7F 課税・租税事務室2リモコン許可／禁止（運転モード）						○	○	○										
	7F 課税・租税事務室2リモコン許可／禁止（設定温度）						○	○	○										
	7F 課税・租税事務室2省ｴﾈ設定指令						○	○	○										
	7F 課税・租税事務室2省ｴﾈ設定ﾓﾆﾀ							○											
	7F 課税・租税事務室3運転／停止指令						○	○	○										
	7F 課税・租税事務室3運転／停止ﾓﾆﾀ							○											
	7F 課税・租税事務室3空調機故障										○								
	7F 課税・租税事務室3運転ﾓｰﾄﾞ設定					○		○	○										
	7F 課税・租税事務室3運転ﾓｰﾄﾞﾓﾆﾀ							○		○									
	7F 課税・租税事務室3風量指令					○		○	○										
	7F 課税・租税事務室3風量ﾓﾆﾀ							○		○									
	7F 課税・租税事務室3室温ﾓﾆﾀ											○							
	7F 課税・租税事務室3設定温度指令				○														
	7F 課税・租税事務室3フィルタサインﾓﾆﾀ										○								
	7F 課税・租税事務室3フィルタサイン										○								
	7F 課税・租税事務室3リモコン許可／禁止（運転／停止）						○	○	○										
	7F 課税・租税事務室3リモコン許可／禁止（運転モード）						○	○	○										
	7F 課税・租税事務室3リモコン許可／禁止（設定温度）						○	○	○										
	7F 課税・租税事務室3省ｴﾈ設定指令						○	○	○										
	7F 課税・租税事務室3省ｴﾈ設定ﾓﾆﾀ							○											
	8F 大会議室1運転／停止指令						○	○	○										
	8F 大会議室1運転／停止ﾓﾆﾀ							○											
	8F 大会議室1空調機故障										○								
	8F 大会議室1運転ﾓｰﾄﾞ設定					○		○	○										
	8F 大会議室1運転ﾓｰﾄﾞﾓﾆﾀ							○		○									
	8F 大会議室1風量指令					○		○	○										
	8F 大会議室1風量ﾓﾆﾀ							○		○									
	8F 大会議室1室温ﾓﾆﾀ											○							
	8F 大会議室1設定温度指令				○														
	8F 大会議室1フィルタサインﾓﾆﾀ										○								
	8F 大会議室1フィルタサインﾘｾｯﾄ指令										○								
	8F 大会議室1リモコン許可／禁止（運転／停止）						○	○	○										
	8F 大会議室1リモコン許可／禁止（運転モード）						○	○	○										
	8F 大会議室1リモコン許可／禁止（設定温度）						○	○	○										
	8F 大会議室1風向指令				○														
	8F 大会議室1風向ﾓﾆﾀ							○											
	8F 大会議室1省ｴﾈ設定指令						○	○	○										
	8F 大会議室1省ｴﾈ設定ﾓﾆﾀ							○											
	8F 大会議室2運転／停止指令						○	○	○										
	8F 大会議室2運転／停止ﾓﾆﾀ							○											
	8F 大会議室2空調機故障										○								
	8F 大会議室2運転ﾓｰﾄﾞ設定					○		○	○										
	8F 大会議室2運転ﾓｰﾄﾞﾓﾆﾀ							○		○									
	8F 大会議室2風量指令					○		○	○										
	8F 大会議室2風量ﾓﾆﾀ							○		○									
	8F 大会議室2室温ﾓﾆﾀ											○							
	8F 大会議室2設定温度指令				○														
	8F 大会議室2フィルタサインﾓﾆﾀ										○								
	8F 大会議室2フィルタサインﾘｾｯﾄ指令										○								
	8F 大会議室2リモコン許可／禁止（運転／停止）						○	○	○										
	8F 大会議室2リモコン許可／禁止（運転モード）						○	○	○										
	8F 大会議室2リモコン許可／禁止（設定温度）						○	○	○										
	8F 大会議室2風向指令				○														
	8F 大会議室2風向ﾓﾆﾀ							○											
	8F 大会議室2省ｴﾈ設定指令						○	○	○										
	8F 大会議室2省ｴﾈ設定ﾓﾆﾀ							○											
	8F 大会議室3運転／停止指令						○	○	○										
	8F 大会議室3運転／停止ﾓﾆﾀ							○											
	8F 大会議室3空調機故障										○								
	8F 大会議室3運転ﾓｰﾄﾞ設定					○		○	○										
	8F 大会議室3運転ﾓｰﾄﾞﾓﾆﾀ							○		○									
	8F 大会議室3風量指令					○		○	○										
	8F 大会議室3風量ﾓﾆﾀ							○		○									
	8F 大会議室3室温ﾓﾆﾀ											○							
	8F 大会議室3設定温度指令				○														
	8F 大会議室3フィルタサインﾓﾆﾀ										○								
	8F 大会議室3フィルタサインﾘｾｯﾄ指令										○								
	8F 大会議室3リモコン許可／禁止（運転／停止）						○	○	○										
	8F 大会議室3リモコン許可／禁止（運転モード）						○	○	○										
	8F 大会議室3リモコン許可／禁止（設定温度）						○	○	○										
	8F 大会議室3風向指令				○														
	8F 大会議室3風向ﾓﾆﾀ							○											
	8F 大会議室3省ｴﾈ設定指令						○	○	○										

記号	名称	リモート盤	動力盤	取合	操作			表示				計測			計量				備考
					設定	切換	発停	状態	COB故障	トリップ故障	警報	温度	湿度	その他					
	8F 大会議室3省ｴﾈ設定ﾓﾆﾀ						○												
	8F 大会議室4運転／停止指令						○	○	○										
	8F 大会議室4運転／停止ﾓﾆﾀ						○												
	8F 大会議室4空調機故障										○								
	8F 大会議室4運転ﾓｰﾄﾞ設定					○		○	○										
	8F 大会議室4運転ﾓｰﾄﾞﾓﾆﾀ							○		○									
	8F 大会議室4風量指令					○		○	○										
	8F 大会議室4風量ﾓﾆﾀ							○		○									
	8F 大会議室4室温ﾓﾆﾀ											○							
	8F 大会議室4設定温度指令				○														
	8F 大会議室4フィルタサインﾓﾆﾀ										○								
	8F 大会議室4フィルタサインﾘｾｯﾄ指令										○								
	8F 大会議室4リモコン許可／禁止（運転／停止）						○	○	○										
	8F 大会議室4リモコン許可／禁止（運転モード）						○	○	○										
	8F 大会議室4リモコン許可／禁止（設定温度）						○	○	○										
	8F 大会議室4風向指令				○														
	8F 大会議室4風向ﾓﾆﾀ							○											
	8F 大会議室4省ｴﾈ設定指令						○	○	○										
	8F 大会議室4省ｴﾈ設定ﾓﾆﾀ							○											
	8F 大会議室5運転／停止指令						○	○	○										
	8F 大会議室5運転／停止ﾓﾆﾀ							○											
	8F 大会議室5空調機故障										○								
	8F 大会議室5運転ﾓｰﾄﾞ設定					○		○	○										
	8F 大会議室5運転ﾓｰﾄﾞﾓﾆﾀ							○		○									
	8F 大会議室5風量指令					○		○	○										
	8F 大会議室5風量ﾓﾆﾀ							○		○									
	8F 大会議室5室温ﾓﾆﾀ											○							
	8F 大会議室5設定温度指令				○														
	8F 大会議室5フィルタサインﾓﾆﾀ										○								
	8F 大会議室5フィルタサインﾘｾｯﾄ指令										○								
	8F 大会議室5リモコン許可／禁止（運転／停止）						○	○	○										
	8F 大会議室5リモコン許可／禁止（運転モード）						○	○	○										
	8F 大会議室5リモコン許可／禁止（設定温度）						○	○	○										
	8F 大会議室5風向指令					○													
	8F 大会議室5風向ﾓﾆﾀ							○											
	8F 大会議室5省ｴﾈ設定指令						○	○	○										
	8F 大会議室5省ｴﾈ設定ﾓﾆﾀ							○											
	8F 大会議室6運転／停止指令						○	○	○										
	8F 大会議室6運転／停止ﾓﾆﾀ							○											
	8F 大会議室6空調機故障										○								
	8F 大会議室6運転ﾓｰﾄﾞ設定					○		○	○										
	8F 大会議室6運転ﾓｰﾄﾞﾓﾆﾀ							○		○									
	8F 大会議室6風量指令					○		○	○										
	8F 大会議室6風量ﾓﾆﾀ							○		○									
	8F 大会議室6室温ﾓﾆﾀ											○							
	8F 大会議室6設定温度指令				○														
	8F 大会議室6フィルタサインﾓﾆﾀ										○								
	8F 大会議室6フィルタサインﾘｾｯﾄ指令										○								
	8F 大会議室6リモコン許可／禁止（運転／停止）						○	○	○										
	8F 大会議室6リモコン許可／禁止（運転モード）						○	○	○										
	8F 大会議室6リモコン許可／禁止（設定温度）						○	○	○										
	8F 大会議室6風向指令					○													
	8F 大会議室6風向ﾓﾆﾀ							○											
	8F 大会議室6省ｴﾈ設定指令						○	○	○										
	8F 大会議室6省ｴﾈ設定ﾓﾆﾀ							○											
	9F 地域振興課・区政推進課4運転／停止指令						○	○	○										
	9F 地域振興課・区政推進課4運転／停止ﾓﾆ							○											
	9F 地域振興課・区政推進課4空調機故障										○								
	9F 地域振興課・区政推進課4運転ﾓｰﾄﾞ設					○		○	○										
	9F 地域振興課・区政推進課4運転ﾓｰﾄﾞﾓﾆﾀ							○		○									
	9F 地域振興課・区政推進課4風量指令					○		○	○										
	9F 地域振興課・区政推進課4風量ﾓﾆﾀ							○		○									
	9F 地域振興課・区政推進課4室温ﾓﾆﾀ											○							
	9F 地域振興課・区政推進課4設定温度指				○														
	9F 地域振興課・区政推進課4フィルタサインﾓﾆﾀ										○								
	9F 地域振興課・区政推進課4フィルタサイン										○								
	9F 地域振興課・区政推進課4リモコン許可／禁止（運転／停止）						○	○	○										
	9F 地域振興課・区政推進課4リモコン許可／禁止（運転モード）						○	○	○										
	9F 地域振興課・区政推進課4リモコン許可／禁止（設定温度）						○	○	○										
	9F 地域振興課・区政推進課4省ｴﾈ設定指						○	○	○										
	9F 地域振興課・区政推進課4省ｴﾈ設定ﾓﾆﾀ							○											
	9F 地域振興課・区政推進課5運転／停止指令						○	○	○										
	9F 地域振興課・区政推進課5運転／停止ﾓﾆ							○											
	9F 地域振興課・区政推進課5空調機故障										○								
	9F 地域振興課・区政推進課5運転ﾓｰﾄﾞ設						○	○	○										

本図面は建物の維持管理のための参考資料です。建物の現状と図面が完全に一致していることを保証するものではありません。

記号	名称	リモート盤	動力盤	取合	操作			表示				計測			計量				備考
					設定	切換	発停	状態	COS故障	トリップ故障	警報	温度	湿度	その他					
	B3F駐車場給排気ﾌｧﾝ群発停	RCP-B3-1		DDC			○	○	○										
	B3F駐車場CO濃度	RCP-B3-1		DDC										○					
	B3F駐車場CO濃度設定	RCP-B3-1		DDC	○														
FS-B3-1-1	B3F駐車場給気ﾌｧﾝ	RCP-B3-1	PW-B3-駐車1	DDC			○	○	○	○									
FS-B3-1-2	B3F駐車場給気ﾌｧﾝ	RCP-B3-1	PW-B3-駐車1	DDC			○	○	○	○									
FR-B3-1	搬送ﾌｧﾝ(B3F駐車場)	RCP-B3-1	PW-B3-駐車1	DDC			○	○	○	○									
FS-B3-2	B3F消火ﾎﾟﾝﾌﾟ給気ﾌｧﾝ	RCP-B3-1	PW-B3-1	DGP			○	○	○	○									
FS-B3-3	B3F受水槽室給気ﾌｧﾝ	RCP-B3-1	PW-B3-区1	DGP			○	○	○	○									
FS-B3-4	B3F区役所用倉庫給気ﾌｧﾝ	RS-B3-3	PN-B3-2	DGP			○	○	○	○									
FS-B3-5	B3F　配管ｽﾍﾟｰｽ給気ﾌｧﾝ	RCP-B3-1	PW-B3-区1	DGP			○	○	○	○									
FS-B3-6	B3F犬舎給気ﾌｧﾝ	RS-B3-2	PN-B3-区1	DGP			○	○	○	○									
FS-B3-7	B3F南部農政備品庫給気ﾌｧﾝ	RS-B3-2	PS-B3-区1	DGP			○	○	○	○									
FS-B3-8	B3F消毒器具庫給気ﾌｧﾝ	RS-B3-2	PN-B3-区1	DGP			○	○	○	○									
FS-B3-9	B3F地域振興課倉庫給気ﾌｧﾝ	RS-B3-2	PS-B3-区1	DGP			○	○	○	○									
FS-B3-10	B3F運転手用物置給気ﾌｧﾝ	RS-B3-2	PN-B3-区1	DGP			○	○	○	○									
FS-B3-11	B3F雨水ろ過室給気ﾌｧﾝ	RCP-B3-1	PW-B3-区1	DGP			○	○	○	○									
FS-B3-12	B3F運転手控室給気ﾌｧﾝ	RS-B3-2	PS-B3-区1	DGP			○	○	○	○									
FE-B3-1-1	B3F駐車場排気ﾌｧﾝ	RCP-B3-1	PS-B3-駐車1	DDC			○	○	○	○									
FE-B3-1-2	B3F駐車場排気ﾌｧﾝ	RCP-B3-1	PS-B3-駐車1	DDC			○	○	○	○									
FE-B3-2	B3F消火ﾎﾟﾝﾌﾟ室排気ﾌｧﾝ	RCP-B3-1	PN-B3-2	DGP			○	○	○	○									
FE-B3-3	B3F受水槽室排気ﾌｧﾝ	RCP-B3-1	PN-B3-1	DGP			○	○	○	○									
FE-B3-4	B3F倉庫排気ﾌｧﾝ	RS-B3-3	PW-B3-区1	DGP			○	○	○	○									
FE-B3-5	B3F EVﾎｰﾙ排気ﾌｧﾝ	RCP-B3-1	PN-B3-2	DGP			○	○	○	○									
FE-B3-6	B3F犬舎排気ﾌｧﾝ	RCP-PH-1	PS-R-区1	DGP			○	○	○	○									
FE-B3-11	B3F雨水ろ過室排気ﾌｧﾝ	RCP-B3-1	PN-B3-1	DGP			○	○	○	○									
FE-B3-7	B3F南部農政下足洗い場排気ﾌｧﾝ	RS-B3-2	PS-B3-区1	DGP			○	○	○	○									
FE-B3-8	B3F消毒器具庫排気ﾌｧﾝ	RS-B3-2	PN-B3-区1	DGP			○	○	○	○									
FE-B3-9	B3F地域振興課倉庫排気ﾌｧﾝ	RS-B3-2	PS-B3-区1	DGP			○	○	○	○									
FE-B3-10	B3F運転手用物置排気ﾌｧﾝ	RS-B3-2	PN-B3-区1	DGP			○	○	○	○									
FE-B3-12	B3F運転手控室排気ﾌｧﾝ	RS-B3-2	PS-B3-区1	DGP			○	○	○	○									
	B2F駐車場給排気ﾌｧﾝ群発停	RCP-B2-1		DDC			○	○	○										
	B2F駐車場CO濃度	RCP-B2-1		DDC										○					
	B2F駐車場CO濃度設定	RCP-B2-1		DDC	○														
FS-B2-1-1	B2F駐車場給気ﾌｧﾝ	RCP-B2-1	PW-B2-駐車1	DDC			○	○	○	○									
FS-B2-1-2	B2F駐車場給気ﾌｧﾝ	RCP-B2-1	PW-B2-駐車1	DDC			○	○	○	○									
FR-B2-1	B2F搬送ﾌｧﾝ(B2F駐車場)	RCP-B2-1	PW-B2-駐車1	DDC			○	○	○	○									
FR-B2-1	B2F搬送ﾌｧﾝNo1(B2F駐車場)	RCP-B2-1	PN-B2-駐車1	DDC			○	○	○	○									
FR-B2-1	B2F搬送ﾌｧﾝNo2(B2F駐車場)	RCP-B2-1	PW-B2-駐車1				○	○	○	○									
FR-B2-1	B2F搬送ﾌｧﾝNo3(B2F駐車場)	RCP-B2-1	PN-B2-駐車1				○	○	○	○									
FS-B2-2	B2F駐車場用倉庫給気ﾌｧﾝ	RCP-B2-1	PN-B2-駐車1	DGP			○	○	○	○									
FS-B2-3	B2F区役所用倉庫(1)給気ﾌｧﾝ	RS-B2-3	PW-B2-区1	DGP			○	○	○	○									
FS-B2-4	B2F PCB保管庫給気ﾌｧﾝ	RS-B2-3	PW-B2-区1	DGP			○	○	○	○									
FS-B2-5	B2F EVﾎｰﾙ給気ﾌｧﾝ	RCP-B2-1	PN-B2-1	DGP			○	○	○	○									
FS-B2-6	B2F区役所用倉庫(2)給気ﾌｧﾝ	RS-B2-3	PW-B2-区1	DGP			○	○	○	○									
FE-B2-1-1	B2F駐車場排気ﾌｧﾝ	RCP-B2-1	PS-B2-駐車1	DGP			○	○	○	○									
FE-B2-1-2	B2F駐車場排気ﾌｧﾝ	RCP-B2-1	PS-B2-駐車1	DGP			○	○	○	○									
FE-B2-2	B2F駐車場用倉庫排気ﾌｧﾝ	RCP-B2-1	PS-B2-駐車1	DGP			○	○	○	○									
FE-B2-3	B2F区役所用倉庫(1)排気ﾌｧﾝ	RS-B2-3	PW-B2-区1	DGP			○	○	○	○									
FE-B2-4	B2F PCB保管庫排気ﾌｧﾝ	RS-B2-3	PW-B2-区1	DGP			○	○	○	○									
FE-B2-5	B2F EVﾎｰﾙ排気ﾌｧﾝ	RCP-B2-1	PN-B2-1	DGP			○	○	○	○									
FE-B2-6	B2F区役所用倉庫(2)排気ﾌｧﾝ	RS-B2-3	PW-B2-区1	DGP			○	○	○	○									
FS-B1-1	B1F駐輪場給気ﾌｧﾝ	RCP-B1-1	PW-B1-駐輪1	DGP			○	○	○	○									
FR-B1-1	B1F駐輪場搬送ﾌｧﾝ	RCP-B1-1	PN-B1-駐輪1	DGP			○	○	○	○									
FR-B1-2	B1F駐車場搬送ﾌｧﾝ	RCP-B1-1	PS-B1-駐車1	DGP			○	○	○	○									
FS-B1-2	B1F公用車用駐輪場給気ﾌｧﾝ	RS-B1-3	PW-B1-区1	DGP			○	○	○	○									
FS-B1-3	B1F MDF室給気ﾌｧﾝ	RS-B1-3	PW-B1-1	DGP			○	○	○	○									
FS-B1-4	B1F駐車場 附室給気ﾌｧﾝ	RCP-B1-1	PN-B1-1	DGP			○	○	○	○									
FE-B1-1	B1F駐輪場排気ﾌｧﾝ	RCP-B1-1	PW-B1-駐車1	DGP			○	○	○	○									
FE-B1-3	B1F公用車用駐輪場排気ﾌｧﾝ	RS-B1-3	PW-B1-区1	DGP			○	○	○	○									
FE-B1-5	B1Fｵｲﾙﾀﾝｸ室排気ﾌｧﾝ	RS-B1-3	PW-B1-1	DGP			○	○	○	○									
FE-B1-6	B1F MDF室排気ﾌｧﾝ	RS-B1-3	PW-B1-1	DGP			○	○	○	○									
FE-B1-7	B1F駐車場 附室排気ﾌｧﾝ	RCP-B1-1	PN-B1-1	DGP			○	○	○	○									
FR-1-1	1F交通広場避気ﾌｧﾝ	RS-B1-2	PS-1-交通1	DGP			○	○	○	○									
FS-1-3-1	1Fｺﾞﾐ置場給気ﾌｧﾝ	RS-B1-3	PW-1-1	DGP			○	○	○	○									
FS-1-3-2	1Fｺﾞﾐ置場給気ﾌｧﾝ	RS-B1-3	PW-1-1	DGP			○	○	○	○									
FS-1-3-3	1Fｺﾞﾐ置場給気ﾌｧﾝ	RS-B1-3	PW-1-1	DGP			○	○	○	○									
FS-1-4	1F宿直室給気ﾌｧﾝ	RS-B1-2	PS-1-区2	DGP			○	○	○	○									
FS-1-5	1F業務員室給気ﾌｧﾝ	RS-B1-2	PS-1-区2	DGP			○	○	○	○									
FE-1-1	1F店舗客席排気ﾌｧﾝ	RS-B1-3	PW-1-店舗	DGP			○	○	○	○									
FE-1-2	1F店舗厨房排気ﾌｧﾝ	RS-7-3	PW-7-店舗	DGP			○	○	○	○									
FE-1-3	1Fｺﾞﾐ置場排気ﾌｧﾝ	RS-7-3	PW-7-1	DGP			○	○	○	○									
FE-1-4	1F多目的ﾄｲﾚ排気ﾌｧﾝ	RS-B1-2	PS-1-2	DGP			○	○	○	○									
FE-1-5	1F客用ﾄｲﾚ排気ﾌｧﾝ	RS-B1-3	PN-1-1	DGP			○	○	○	○									
FE-1-6	1F宿直室ﾄｲﾚ排気ﾌｧﾝ	RS-B1-2	PN-1-区2	DGP			○	○	○	○									
FE-2-2	2F湯沸室排気ﾌｧﾝ	RS-2-2	PS-2-区1	DGP			○	○	○	○									

記号	名称	リモート盤	動力盤	取合	操作			表示				計測			計量				備考
					設定	切換	発停	状態	COS故障	トリップ故障	警報	温度	湿度	その他					
FE-2-4	2F湯沸室排気ﾌｧﾝ	RS-2-3	PS-2-区1	DGP			○	○	○	○									
FE-2-5	2F職員用ﾄｲﾚ排気ﾌｧﾝ	RS-2-3	PW-2-区1	DGP			○	○	○	○									
FE-2-6	2F来庁者ﾄｲﾚ排気ﾌｧﾝ	RS-2-1	PN-2-区1	DGP			○	○	○	○									
FS-3-2	3F喫煙室給気ﾌｧﾝ	RS-3-3	PW-3-区1	DGP			○	○	○	○									
FS-3-3	3F更衣室給気ﾌｧﾝ	RS-3-2	PS-3-食堂1	DGP			○	○	○	○									
FE-3-1	3F喫煙室排気ﾌｧﾝ	RS-3-3	PW-3-区1	DGP			○	○	○	○									
FS-K3-1	3Fｷｬﾋﾞﾈｯﾄ控室給気ﾌｧﾝ	RS-3-3	PW-3-ｷｬﾋﾞﾈｯﾄ	DGP			○	○	○	○									
FS-K3-2	3Fｷｬﾋﾞﾈｯﾄ給気ﾌｧﾝ	RS-3-3	PW-3-ｷｬﾋﾞﾈｯﾄ	DGP			○	○	○	○									
FS-K3-3	3Fｷｬﾋﾞﾈｯﾄ前室給気ﾌｧﾝ	RS-3-3	PW-3-ｷｬﾋﾞﾈｯﾄ	DGP			○	○	○	○									
FE-K3-1	3Fｷｬﾋﾞﾈｯﾄ控室排気ﾌｧﾝ	RS-3-3	PW-3-ｷｬﾋﾞﾈｯﾄ	DGP			○	○	○	○									
FE-K3-2	3Fｷｬﾋﾞﾈｯﾄ倉庫排気ﾌｧﾝ	RS-3-3	PW-3-ｷｬﾋﾞﾈｯﾄ	DGP			○	○	○	○									
FE-3-3	3F授乳室排気ﾌｧﾝ	RS-3-3	PW-3-1	DGP			○	○	○	○									
FE-3-5	3F多目的倉庫排気ﾌｧﾝ	RS-3-3	PW-3-多目1	DGP			○	○	○	○									
FE-3-6	3Fﾄｲﾚ(女)排気ﾌｧﾝ	RS-3-3	PW-3-1	DGP			○	○	○	○									
FE-3-7	3Fﾄｲﾚ(男)排気ﾌｧﾝ	RS-3-3	PW-3-1	DGP			○	○	○	○									
FE-3-9	3F職員用ﾄｲﾚ排気ﾌｧﾝ	RS-3-3	PS-3-1	DGP			○	○	○	○									
FE-3-8	3F機械室排気ﾌｧﾝ	RS-3-3	PW-3-ｷｬﾋﾞﾈｯﾄ	DGP			○	○	○	○									
FE-3-11	3F子育て支援ｽﾍﾟｰｽ排気ﾌｧﾝ	RS-3-3	PW-3-子育1	DGP			○	○	○	○									
FE-3-12	3F更衣室排気ﾌｧﾝ	RS-3-2	PS-3-食堂1	DGP			○	○	○	○									
FE-3-13-1	3F余剰排気ﾌｧﾝ	RS-3-3	PW-3-1	DGP			○	○	○	○									
FE-3-13-2	3F余剰排気ﾌｧﾝ	RS-3-3	PW-3-1	DGP			○	○	○	○									
FE-3-13-3	3F余剰排気ﾌｧﾝ	RS-3-3	PW-3-1	DGP			○	○	○	○									
FS-K4-1	4F倉庫1給気ﾌｧﾝ	RS-4-3	PW-4-文化1	DGP			○	○	○	○									
FE-K4-1	4F授乳室排気ﾌｧﾝ	RS-4-3	PW-4-文化1	DGP			○	○	○	○									
FE-K4-2	4F客用ﾄｲﾚ(男子)排気ﾌｧﾝ	RS-4-3	PW-4-文化1	DGP			○	○	○	○									
FE-K4-3	4F客用ﾄｲﾚ(女子)排気ﾌｧﾝ	RS-4-3	PW-4-文化1	DGP			○	○	○	○									
FE-K4-4	4Fﾊﾞｯﾃﾘｰ排気ﾌｧﾝ	RS-4-3	PW-4-文化1	DGP			○	○	○	○									
FE-K4-5	4F倉庫4排気ﾌｧﾝ	RS-4-3	PW-4-文化1	DGP			○	○	○	○									
FE-K4-6	4F楽屋排気ﾌｧﾝ	RS-4-3	PW-4-文化1	DGP			○	○	○	○									
FE-K4-7	4F給湯室排気ﾌｧﾝ	RS-4-2	PS-4-文化1	DGP			○	○	○	○									
FE-K4-8	4F倉庫1排気ﾌｧﾝ	RS-4-3	PW-4-文化1	DGP			○	○	○	○									
FE-K4-9	4Fﾘﾊｰｻﾙ倉庫排気ﾌｧﾝ	RS-4-1	PS-4-文化1	DGP			○	○	○	○									
FE-K4-10	4F創作室倉庫排気ﾌｧﾝ	RS-4-1	PS-4-文化1	DGP			○	○	○	○									
FE-K4-11	4F楽屋ﾄｲﾚ排気ﾌｧﾝ	RS-4-3	PW-4-文化1	DGP			○	○	○	○									
FE-K4-12	4F練習室倉庫排気ﾌｧﾝ	RS-4-1	PN-4-文化1	DGP			○	○	○	○									
FE-K4-13	4F客用ﾄｲﾚ排気ﾌｧﾝ	RS-4-1	PN-4-1	DGP			○	○	○	○									
FE-K4-14	4Fｼｬﾜｰ室排気ﾌｧﾝ	RS-4-3	PW-4-文化1	DGP			○	○	○	○									
FE-K4-16-1	4F倉庫(2)排気ﾌｧﾝ	RS-4-3	PW-4-文化3	DGP			○	○	○	○									
FE-K4-16-2	4F倉庫(3)排気ﾌｧﾝ	RS-4-3	PW-4-文化3	DGP			○	○	○	○									
FS-K5-1	5F音楽室調光室給気ﾌｧﾝ	RS-5-3	PW-5-文化1	DGP			○	○	○	○									
FS-K5-2	5F倉庫2給気ﾌｧﾝ	RS-5-3	PW-5-文化1	DGP			○	○	○	○									
FE-5-1	5F授乳室排気ﾌｧﾝ	RS-5-1	PN-5-区1	DGP			○	○	○	○									
FE-5-2-1	5F栄養相談室排気ﾌｧﾝ	RS-5-2	PS-5-区1	DGP			○	○	○	○									
FE-5-2-2	5F栄養相談室排気ﾌｧﾝ	RS-5-2	PS-5-区1	DGP			○	○	○	○									
FE-5-2-3	5F栄養相談室排気ﾌｧﾝ	RS-5-2	PS-5-区1	DGP			○	○	○	○									
FE-5-2-4	5F栄養相談室排気ﾌｧﾝ	RS-5-2	PS-5-区1	DGP			○	○	○	○									
FE-5-2-5	5F栄養相談室排気ﾌｧﾝ	RS-5-2	PS-5-区1	DGP			○	○	○	○									
FE-5-8	5F更衣室排気ﾌｧﾝ	RS-5-3	PS-5-区1	DGP			○	○	○	○									
FE-5-10	5F来庁者ﾄｲﾚ排気ﾌｧﾝ	RS-5-1	PN-5-区1	DGP			○	○	○	○									
FE-5-11	5F防災倉庫排気ﾌｧﾝ	RS-5-1	PN-5-区1	DGP			○	○	○	○									
FE-K5-1	5F音楽室調光室排気ﾌｧﾝ	RS-5-3	PW-5-文化1	DGP			○	○	○	○									
FE-K5-2	5F客用ﾄｲﾚ(男子)排気ﾌｧﾝ	RS-5-3	PW-5-文化1	DGP			○	○	○	○									
FE-K5-3	5F客用ﾄｲﾚ(女子)排気ﾌｧﾝ	RS-5-3	PW-5-文化1	DGP			○	○	○	○									
FE-K5-4	5F音響ﾌｧﾝ室排気ﾌｧﾝ	RS-5-3	PW-5-文化1	DGP			○	○	○	○									
FE-K5-5	5Fﾎﾜｲﾄ排気ﾌｧﾝ	RS-5-3	PW-5-文化1	DGP			○	○	○	○									
FE-K5-6	5F倉庫(3)排気ﾌｧﾝ	RS-5-3	PW-5-文化1	DGP			○	○	○	○									
FE-K5-7	5F倉庫2排気ﾌｧﾝ	RS-5-3	PW-5-文化1	DGP			○	○	○	○									
FS-K6-1	6F廊下1給気ﾌｧﾝ	RCP-6-4	PW-6-1	DGP			○	○	○	○									
FS-K6-2	6Fﾎｰﾙ機械室1給気ﾌｧﾝ	RCP-6-4	PW-6-文化1	DGP			○	○	○	○									
FE-6-1	6F第2書庫排気ﾌｧﾝ	RS-6-1	PN-6-区1	DGP			○	○	○	○									
FE-6-2	6F第1書庫排気ﾌｧﾝ	RS-6-1	PN-6-区1	DGP			○	○	○	○									
FE-6-6	6Fｺﾞﾐ置場湯沸室排気ﾌｧﾝ	RS-6-2	PS-6-区1	DGP			○	○	○	○									
FE-6-8	6F来庁者ﾄｲﾚ排気ﾌｧﾝ	RS-6-1	PN-6-区1	DGP			○	○	○	○									
FE-K6-1	6F倉庫(4)排気ﾌｧﾝ	RCP-6-4	PW-6-文化1	DGP			○	○	○	○									
FE-K6-2	6Fﾎｰﾙ機械室1排気ﾌｧﾝ	RCP-6-4	PW-6-文化1	DGP			○	○	○	○									
FE-K6-3	6F倉庫排気ﾌｧﾝ	RCP-6-4	PW-6-文化1	DGP			○	○	○	○									
FS-K7-1	7F電気室給気ﾌｧﾝ	RS-7-3	PW-7-1	DGP			○	○	○	○									
FE-7-3	7Fｺﾞﾐ置場湯沸室排気ﾌｧﾝ	RS-7-2	PS-7-文化1	DGP			○	○	○	○									
FE-7-5	7F来庁者ﾄｲﾚ排気ﾌｧﾝ	RS-7-1	PN-7-区1	DGP			○	○	○	○									
FE-K7-1	7F照明盤・機構盤室排気ﾌｧﾝ	RS-7-3	PW-K7-文化1	DGP			○	○	○	○									
FE-K7-3	7F消火ﾎﾟﾝﾌﾟ室排気ﾌｧﾝ	RS-7-3	PW-K7-1	DGP			○	○	○	○									
FE-K7-4	7F電気室排気ﾌｧﾝ	RS-7-3	PW-K7-1	DGP			○	○	○	○									
FE-K7-5	7F倉庫排気ﾌｧﾝ	RS-7-3	PW-K7-文化1	DGP			○	○	○	○									
FE-8-4	8Fｺﾞﾐ置場湯沸室排気ﾌｧﾝ	RS-8-2	PS-8-区1	DGP			○	○	○	○									
FE-8-6	8F来庁者ﾄｲﾚ排気ﾌｧﾝ	RS-8-1	PN-8-区1	DGP			○	○	○	○									

鹿島・東畑設計共同企業体
鹿島建設株式会社一級建築士事務所
株式会社東畑建築事務所

設備　協力会社
会社名　新菱冷熱工業(株)横浜支店
担当者

竣工図　2013.02.28
工事監理　熟計　施工

戸塚駅西口第1地区第二種市街地再開発事業に伴う
公益施設整備事業新築工事
空調設備（自動制御設備）
中央管理点入出力一覧表（３４）

SCALE　N.S　DATE　2011 — 4 — 28

設計責任者	設計担当者	DA担当者	CO故障DA担当者
平岡　雅徳	弘志 豊仁 修二 中川 純 鈴木 紀介 紗谷 広告	小沢　真吾	武藤　敏明

一級建築士　241713　八木 佳

JOB　090536B
DWG　M — 456

本図面は建物の維持管理のための参考資料です。建物の現状と図面が完全に一致していることを保証するものではありません。

記号	名称	リモート盤	動力盤	取合	操作			表示				計測			計量				備考
					設定	切換	発停	状態	COS故障	トリップ故障	警報	温度	湿度	その他					
FE-8-12	8F南部農設農産加工室排気ﾌｧﾝ	RS-8-1	PN-8-ES1	DGP			○	○	○	○									
FE-K8-1	8F廊下排気ﾌｧﾝ	RS-8-3	PW-8-1	DGP			○	○	○	○									
FE-9-2	9F職員ﾄｲﾚ男排気ﾌｧﾝ	RS-9-2	PS-9-ES1	DGP			○	○	○	○									
FE-9-4	9Fｻﾆﾀｰ電場温湿室排気ﾌｧﾝ	RS-9-1	PN-9-ES1	DGP			○	○	○	○									
FE-9-6	9F来庁者ﾄｲﾚ男排気ﾌｧﾝ	RS-9-1	PN-9-ES1	DGP			○	○	○	○									
FE-9-7	9F総務課書庫排気ﾌｧﾝ	RS-9-2	LS-9-ES1	DGP			○	○	○	○									
FE-9-15	9F廊下排気ﾌｧﾝ	RS-8-3	PW-9-1	DGP			○	○	○	○									
FE-R-1	RF 非常用EV機械室排気ﾌｧﾝ	RCP-PH-1	PS-R-1	DGP			○	○	○	○									
	ｷｭｰﾋﾟｸﾙ発停 許可／禁止(□内で許可)	RS-7-4		DGP			○												
	VCB CS 遠方／手元状態	RS-7-4		DGP			○												
	52AR 本線VCB	RS-7-4	本線高圧受電	DGP			○	○											
	51AR 本線VCB過電流	RS-7-4	本線高圧受電	DGP							○								
	27AR 本線不足電圧	RS-7-4	本線高圧受電	DGP							○								
	本線 受電電力	RS-7-4	本線高圧受電	DGP										○					
	本線 受電力率	RS-7-4	本線高圧受電	DGP										○					
	本線受電電圧(R－S相)	RS-7-4		DGP										○					
	本線 受電電流(R相)	RS-7-4		DGP										○					
	本線 受電周波数	RS-7-4		DGP										○					
	本線 受電電力量	RS-7-4		DGP											○				
	52BR 予備線VCB	RS-7-4	予備線高圧	DGP			○	○											
	51BR 予備線VCB過電流	RS-7-4	予備線高圧	DGP							○								
	27BR 予備線不足電圧	RS-7-4	予備線高圧	DGP							○								
	予備線 受電電力	RS-7-4	予備線高圧	DGP										○					
	予備線 受電力率	RS-7-4	予備線高圧	DGP										○					
	予備線受電電圧(R－S相)	RS-7-4		DGP										○					
	予備線 受電電流(R相)	RS-7-4		DGP										○					
	予備線 受電周波数	RS-7-4		DGP										○					
	予備線 受電電力量	RS-7-4		DGP											○				
	本線－予備線母線連絡 遮断器	RS-7-4	母線連絡盤1	DGP			○	○											
	51AFC 本線ｺﾝﾃﾞﾝｻｰ系統 過電流	RS-7-4	高圧き電盤1	DGP							○								
	52BFC 予備線系統 遮断器	RS-7-4	高圧き電盤1	DGP			○	○											
	51BFC 予備線系統 過電流	RS-7-4	高圧き電盤1	DGP							○								
	52AF1 本線一般電灯No.1系統 遮断器	RS-7-4	高圧き電盤2	DGP			○	○											
	51AF1 本線一般電灯No.1系統 過電流	RS-7-4	高圧き電盤2	DGP							○								
	52BF1 予備線一般電灯No.1系統 遮断器	RS-7-4	高圧き電盤2	DGP			○	○											
	52AFC 本線ｺﾝﾃﾞﾝｻｰ系統 遮断器	RS-7-4	高圧き電盤1	DGP			○	○											
	52AF2 本線一般電灯No.2･3系統 遮断器	RS-7-4	高圧き電盤3	DGP			○	○											
	51AF2 本線一般電灯No.2･3系統 過電流	RS-7-4	高圧き電盤3	DGP							○								
	52BF2 予備線一般電灯No.2･3系統 遮断器	RS-7-4	高圧き電盤3	DGP			○	○											
	51BF2 予備線一般電灯No.2･3系統 過電流	RS-7-4	高圧き電盤3	DGP							○								
	52AF3 本線一般電灯No.4･5･6系統 遮断器	RS-7-4	高圧き電盤4	DGP			○	○											
	51AF3 本線一般電灯No.4･5･6系統 過電流	RS-7-4	高圧き電盤4	DGP							○								
	52BF3 予備線一般電灯No.4･5･6系統 遮断器	RS-7-4	高圧き電盤4	DGP			○	○											
	51BF3 予備線一般電灯No.4･5･6系統 過電流	RS-7-4	高圧き電盤4	DGP							○								
	52AF4 本線一般動力No.1系統 遮断器	RS-7-4	高圧き電盤5	DGP			○	○											
	51AF4 本線一般動力No.1系統 過電流	RS-7-4	高圧き電盤5	DGP							○								
	52BF4 予備線一般動力No.1系統 遮断器	RS-7-4	高圧き電盤5	DGP			○	○											
	51BF4 予備線一般動力No.1系統 過電流	RS-7-4	高圧き電盤5	DGP							○								
	52AF5 本線一般動力No.2･3・熱源動力盤系統 遮断器	RS-7-4	高圧き電盤6	DGP			○	○											
	51AF5 本線一般動力No.2･3・熱源動力盤系統 過電流	RS-7-4	高圧き電盤6	DGP							○								
	52BF5 予備線一般動力No.2･3・熱源動力盤系統 遮断器	RS-7-4	高圧き電盤6	DGP			○	○											
	51BF5 予備線一般動力No.2･3・熱源動力盤系統 過電流	RS-7-4	高圧き電盤6	DGP							○								
	52AF6 本線非常保安動力･電灯系統 遮断器	RS-7-4	高圧き電盤8	DGP			○	○											
	51AF6 本線非常保安動力･電灯系統 過電流	RS-7-4	高圧き電盤8	DGP							○								
	52BF6 予備線非常保安動力･電灯系統 遮断器	RS-7-4	高圧き電盤8	DGP			○	○											
	51BF6 予備線非常保安動力･電灯系統 過電流	RS-7-4	高圧き電盤8	DGP							○								
	52AFC 分岐電流(R相)	RS-7-4	高圧き電盤	DGP										○					
	52AF1 分岐電流(R相)	RS-7-4	高圧き電盤	DGP										○					
	52BFC 分岐電流(R相)	RS-7-4	高圧き電盤	DGP										○					
	52BF1 分岐電流(R相)	RS-7-4	高圧き電盤	DGP										○					
	52AF2 分岐電流(R相)	RS-7-4	高圧き電盤	DGP										○					
	52BF2 分岐電流(R相)	RS-7-4	高圧き電盤	DGP										○					
	52AF3 分岐電流(R相)	RS-7-4	高圧き電盤	DGP										○					
	52BF3 分岐電流(R相)	RS-7-4	高圧き電盤	DGP										○					
	52AF4 分岐電流(R相)	RS-7-4	高圧き電盤	DGP										○					
	52AF5 分岐電流(R相)	RS-7-4	高圧き電盤	DGP										○					
	52BF4 分岐電流(R相)	RS-7-4	高圧き電盤	DGP										○					
	52BF5 分岐電流(R相)	RS-7-4	高圧き電盤	DGP										○					
	52AF6 分岐電流(R相)	RS-7-4	高圧き電盤	DGP										○					
	52BF6 分岐電流(R相)	RS-7-4	高圧き電盤	DGP										○					
	42C1 高圧ｺﾝﾃﾞﾝｻNo.1 VMC接触器	RS-7-4	高圧ｺﾝﾃﾞﾝｻ1	DGP			○												
	高圧ｺﾝﾃﾞﾝｻNo.1 VMC接触器 PF断	RS-7-4	高圧ｺﾝﾃﾞﾝｻ1	DGP							○								
	高圧ｺﾝﾃﾞﾝｻNo.1 SR異常	RS-7-4	高圧ｺﾝﾃﾞﾝｻ1	DGP							○								
	高圧ｺﾝﾃﾞﾝｻNo.1 SC異常	RS-7-4	高圧ｺﾝﾃﾞﾝｻ1	DGP							○								
	42C2 高圧ｺﾝﾃﾞﾝｻNo.2 VMC接触器	RS-7-4	高圧ｺﾝﾃﾞﾝｻ1	DGP			○												

記号	名称	リモート盤	動力盤	取合	操作			表示				計測			計量				備考
					設定	切換	発停	状態	COS故障	トリップ故障	警報	温度	湿度	その他					
	高圧ｺﾝﾃﾞﾝｻNo.2 VMC接触器 PF断	RS-7-4	高圧ｺﾝﾃﾞﾝｻ1	DGP							○								
	高圧ｺﾝﾃﾞﾝｻNo.2 SR異常	RS-7-4	高圧ｺﾝﾃﾞﾝｻ1	DGP							○								
	高圧ｺﾝﾃﾞﾝｻNo.2 SC異常	RS-7-4	高圧ｺﾝﾃﾞﾝｻ1	DGP							○								
	42C3 高圧ｺﾝﾃﾞﾝｻNo.3 VMC接触器	RS-7-4	高圧ｺﾝﾃﾞﾝｻ2	DGP				○											
	高圧ｺﾝﾃﾞﾝｻNo.3 VMC接触器 PF断	RS-7-4	高圧ｺﾝﾃﾞﾝｻ2	DGP							○								
	高圧ｺﾝﾃﾞﾝｻNo.3 SR異常	RS-7-4	高圧ｺﾝﾃﾞﾝｻ2	DGP							○								
	高圧ｺﾝﾃﾞﾝｻNo.3 SC異常	RS-7-4	高圧ｺﾝﾃﾞﾝｻ2	DGP							○								
	42C4 高圧ｺﾝﾃﾞﾝｻNo.4 VMC接触器	RS-7-4	高圧ｺﾝﾃﾞﾝｻ2	DGP				○											
	高圧ｺﾝﾃﾞﾝｻNo.4 VMC接触器 PF断	RS-7-4	高圧ｺﾝﾃﾞﾝｻ2	DGP							○								
	高圧ｺﾝﾃﾞﾝｻNo.4 SR異常	RS-7-4	高圧ｺﾝﾃﾞﾝｻ2	DGP							○								
	高圧ｺﾝﾃﾞﾝｻNo.4 SC異常	RS-7-4	高圧ｺﾝﾃﾞﾝｻ2	DGP							○								
	42C5 高圧ｺﾝﾃﾞﾝｻNo.5 VMC接触器	RS-7-4	高圧ｺﾝﾃﾞﾝｻ3	DGP				○											
	高圧ｺﾝﾃﾞﾝｻNo.5 VMC接触器 PF断	RS-7-4	高圧ｺﾝﾃﾞﾝｻ3	DGP							○								
	高圧ｺﾝﾃﾞﾝｻNo.5 SR異常	RS-7-4	高圧ｺﾝﾃﾞﾝｻ3	DGP							○								
	高圧ｺﾝﾃﾞﾝｻNo.5 SC異常	RS-7-4	高圧ｺﾝﾃﾞﾝｻ3	DGP							○								
	42C6 高圧ｺﾝﾃﾞﾝｻNo.6 VMC接触器	RS-7-4	高圧ｺﾝﾃﾞﾝｻ3	DGP				○											
	高圧ｺﾝﾃﾞﾝｻNo.6 VMC接触器 PF断	RS-7-4	高圧ｺﾝﾃﾞﾝｻ3	DGP							○								
	高圧ｺﾝﾃﾞﾝｻNo.6 SR異常	RS-7-4	高圧ｺﾝﾃﾞﾝｻ3	DGP							○								
	高圧ｺﾝﾃﾞﾝｻNo.6 SC異常	RS-7-4	高圧ｺﾝﾃﾞﾝｻ3	DGP							○								
	89T1 一般電灯盤No.1 LBS PF断	RS-7-4	一般電灯盤1	DGP							○								
	26T1 一般電灯盤No.1 変圧器温度異常	RS-7-4	一般電灯盤1	DGP							○								
	22T1 一般電灯盤No.1 漏電	RS-7-4	一般電灯盤1	DGP							○								
	49T1 一般電灯盤No.1 過負荷	RS-7-4	一般電灯盤1	DGP							○								
	89T2 一般電灯盤No.2 LBS PF断	RS-7-4	一般電灯盤2	DGP							○								
	26T2 一般電灯盤No.2 変圧器温度異常	RS-7-4	一般電灯盤2	DGP							○								
	22T2 一般電灯盤No.2 漏電	RS-7-4	一般電灯盤2	DGP							○								
	49T2 一般電灯盤No.2 過負荷	RS-7-4	一般電灯盤2	DGP							○								
	89T3 一般電灯盤No.3 LBS PF断	RS-7-4	一般電灯盤3	DGP							○								
	26T3 一般電灯盤No.3 変圧器温度異常	RS-7-4	一般電灯盤3	DGP							○								
	22T3 一般電灯盤No.3 漏電	RS-7-4	一般電灯盤3	DGP							○								
	49T3 一般電灯盤No.3 過負荷	RS-7-4	一般電灯盤3	DGP							○								
	89T4 一般電灯盤No.4 LBS PF断	RS-7-4	一般電灯盤4	DGP							○								
	26T4 一般電灯盤No.4 変圧器温度異常	RS-7-4	一般電灯盤4	DGP							○								
	22T4 一般電灯盤No.4 漏電	RS-7-4	一般電灯盤4	DGP							○								
	49T4 一般電灯盤No.4 過負荷	RS-7-4	一般電灯盤4	DGP							○								
	89T5 一般電灯盤No.5 LBS PF断	RS-7-4	一般電灯盤5	DGP							○								
	26T5 一般電灯盤No.5 変圧器温度異常	RS-7-4	一般電灯盤5	DGP							○								
	22T5 一般電灯盤No.5 漏電	RS-7-4	一般電灯盤5	DGP							○								
	49T5 一般電灯盤No.5 過負荷	RS-7-4	一般電灯盤5	DGP							○								
	89T6 一般電灯盤No.6 LBS PF断	RS-7-4	一般電灯盤6	DGP							○								
	26T6 一般電灯盤No.6 変圧器温度異常	RS-7-4	一般電灯盤6	DGP							○								
	22T6 一般電灯盤No.6 漏電	RS-7-4	一般電灯盤6	DGP							○								
	49T6 一般電灯盤No.6 過負荷	RS-7-4	一般電灯盤6	DGP							○								
	89T7 一般動力盤No.1 LBS PF断	RS-7-4	一般動力盤1	DGP							○								
	26T7 一般動力盤No.1 変圧器温度異常	RS-7-4	一般動力盤1	DGP							○								
	22T7 一般動力盤No.1 漏電	RS-7-4	一般動力盤1	DGP							○								
	49T7 一般動力盤No.1 過負荷	RS-7-4	一般動力盤1	DGP							○								
	89T8 一般動力盤No.2 LBS PF断	RS-7-4	一般動力盤2	DGP							○								
	26T8 一般動力盤No.2 変圧器温度異常	RS-7-4	一般動力盤2	DGP							○								
	22T8 一般動力盤No.2 漏電	RS-7-4	一般動力盤2	DGP							○								
	49T8 一般動力盤No.2 過負荷	RS-7-4	一般動力盤2	DGP							○								
	89T9 一般動力盤No.3 LBS PF断	RS-7-4	一般動力盤3	DGP							○								
	26T9 一般動力盤No.3 変圧器温度異常	RS-7-4	一般動力盤3	DGP							○								
	22T9 一般動力盤No.3 漏電	RS-7-4	一般動力盤3	DGP							○								
	49T9 一般動力盤No.3 過負荷	RS-7-4	一般動力盤3	DGP							○								
	89T10 熱源動力盤(420V) LBS PF断	RS-7-4	熱源動力盤	DGP							○								
	26D10 熱源動力盤(420V) 変圧器温度異常	RS-7-4	熱源動力盤	DGP							○								
	22T10 熱源動力盤(420V) 漏電	RS-7-4	熱源動力盤	DGP							○								
	49T10 熱源動力盤(420V) 過負荷	RS-7-4	熱源動力盤	DGP							○								
	89T11 非常･保安動力盤 LBS PF断	RS-7-4	非常保安動力	DGP							○								
	26D11 非常･保安動力盤 変圧器温度異常	RS-7-4	非常保安動力	DGP							○								
	22T11 非常･保安動力盤 漏電	RS-7-4	非常保安動力	DGP							○								
	49T11 非常･保安動力盤 過負荷	RS-7-4	非常保安動力	DGP							○								
	89T12 非常･保安電灯盤 LBS PF断	RS-7-4	非常保安電灯	DGP							○								
	26D12 非常･保安電灯盤 変圧器温度異常	RS-7-4	非常保安電灯	DGP							○								
	22T12 非常･保安電灯盤 主座漏電	RS-7-4	非常保安電灯	DGP							○								
	22T12 非常･保安電灯盤 T座漏電	RS-7-4	非常保安電灯	DGP							○								
	49T12 非常･保安電灯盤 主座過負荷	RS-7-4	非常保安電灯	DGP							○								
	49T12 非常･保安電灯盤 T座過負荷	RS-7-4	非常保安電灯	DGP							○								
	52G 発電機 状態	RS-7-4	発電機機側盤	DGP				○											
	発電機 重故障	RS-7-4	発電機機側盤	DGP							○								
	発電機 軽故障	RS-7-4	発電機機側盤	DGP							○								
	52FG 発電機系統遮断器	RS-7-4	非常系統受電	DGP			○	○											
	52AB 母線連絡系統遮断器	RS-7-4	非常系統受電	DGP			○	○											
	52BB 母線連絡系統遮断器(A系)	RS-7-4	非常系統受電	DGP			○	○											

鹿島・東畑設計共同企業体

鹿島建設株式会社一級建築士事務所
株式会社東畑建築事務所

設備　協力会社
会社名　新菱冷熱工業(株)
横浜支店
担当者

竣工図　2013.02.28
工事監理　担当　班工

戸塚駅西口第1地区第二種市街地再開発事業に伴う
公益施設整備事業新築工事
空調設備（自動制御設備）
中央管理点入出力一覧表（３５）

SCALE　N.S　DATE　2011－4－28

設計責任者	設計担当者	DA担当者	CD原価DA担当者
平岡　雅徳	弘志　豊仁　中川　純　中川　紗　小沢　寿吾　武藤　敏明		

一級建築士　241713　八木 佳

JOB　090536B

DWG　M－457

本図面は建物の維持管理のための参考資料です。建物の現状と図面が完全に一致していることを保証するものではありません。

記号	名称	リモート盤	動力盤	取合	操作			表示				計測			計量				備考
					設定	切換	発停	状態	COS 故障	トリップ 故障	警報	温度	湿度	その他					
	T1 一般電灯盤No1 電流(R相)	RS-7-4		DGP											○				
T1	一般電灯盤No1 電圧(R-N相)	RS-7-4		DGP											○				
	一般電灯盤No5 ｱﾚｰｶｰﾄﾘｯﾌﾟ	RS-7-4		DGP								○							
	一般電灯盤No6 ｱﾚｰｶｰﾄﾘｯﾌﾟ	RS-7-4		DGP								○							
	一般動力盤No1 ｱﾚｰｶｰﾄﾘｯﾌﾟ	RS-7-4		DGP								○							
	一般動力盤No2 ｱﾚｰｶｰﾄﾘｯﾌﾟ	RS-7-4		DGP								○							
	一般動力盤No3 ｱﾚｰｶｰﾄﾘｯﾌﾟ	RS-7-4		DGP								○							
	T2 一般電灯盤No2 電流(R相)	RS-7-4		DGP											○				
T2	一般電灯盤No2 電圧(R-N相)	RS-7-4		DGP											○				
	T3 一般電灯盤No3 電流(R相)	RS-7-4		DGP											○				
T3	一般電灯盤No3 電圧(R-N相)	RS-7-4		DGP											○				
	T4 一般電灯盤No4 電流(R相)	RS-7-4		DGP											○				
T4	一般電灯盤No4 電圧(R-N相)	RS-7-4		DGP											○				
	T5 一般電灯盤No5 電流(R相)	RS-7-4		DGP											○				
T5	一般電灯盤No5 電圧(R-N相)	RS-7-4		DGP											○				
	T6 一般電灯盤No6 電流(R相)	RS-7-4		DGP											○				
T6	一般電灯盤No6 電圧(R-N相)	RS-7-4		DGP											○				
	T7 一般動力盤No1 電流(R相)	RS-7-4		DGP											○				
T7	一般動力盤No1 電圧(R-N相)	RS-7-4		DGP											○				
	T8 一般動力盤No2 電流(R相)	RS-7-4		DGP											○				
T8	一般動力盤No2 電圧(R-N相)	RS-7-4		DGP											○				
	T9 一般動力盤No3 電流(R相)	RS-7-4		DGP											○				
T9	一般動力盤No3 電圧(R-N相)	RS-7-4		DGP											○				
	T10 熱源動力配電盤 電流(R相)	RS-7-4		DGP											○				
T10	熱源動力配電盤 電圧(R-N相)	RS-7-4		DGP											○				
	T11 非常動力配電盤 電流(R相)	RS-7-4		DGP											○				
T11	非常動力配電盤 電圧(R-N相)	RS-7-4		DGP											○				
	T12 非常保安電灯盤主座 電流(R相)	RS-7-4		DGP											○				
T12	非常保安電灯盤主座 電圧(R-N相)	RS-7-4		DGP											○				
	T12 非常保安電灯盤T座 電流(R相)	RS-7-4		DGP											○				
T12	非常保安電灯盤T座 電圧(R-N相)	RS-7-4		DGP											○				
電源切替盤No.1	電力量(L-114・115)	RS-7-4	電源切替盤	DGP											○				
電源切替盤No.1	電力量(L-116~118)	RS-7-4	電源切替盤	DGP											○				
電源切替盤No.2	電力量(P-104)	RS-7-4	非常保安動力	DGP											○				
電源切替盤No.2	電力量(P-123)	RS-7-4	非常保安動力	DGP											○				
	64BA 高圧地絡過電圧	RS-7-4		DGP							○								
	64BB 高圧地絡過電圧	RS-7-4		DGP							○								
	熱源動力盤(640V) ｱﾚｰｶｰﾄﾘｯﾌﾟ	RS-7-4		DGP							○								
	非常・動力配電盤 ｱﾚｰｶｰﾄﾘｯﾌﾟ	RS-7-4		DGP							○								
	動力配電盤 絶縁注意	RS-7-4		DGP							○								
	動力配電盤 絶縁警戒	RS-7-4		DGP							○								
	動力配電盤 絶縁監視装置異常	RS-7-4		DGP							○								
	非常保安電灯盤主座 ｱﾚｰｶｰﾄﾘｯﾌﾟ	RS-7-4		DGP							○								
	非常保安電灯盤T座 ｱﾚｰｶｰﾄﾘｯﾌﾟ	RS-7-4		DGP							○								
	電灯配電盤 絶縁監視装置異常	RS-7-4		DGP							○								
	T11 一般電灯No.1 主幹状態	RS-7-4		DGP				○											
	T21 一般電灯No.2 主幹状態	RS-7-4		DGP				○											
	T12 一般電灯No.1 主幹状態	RS-7-4		DGP				○											
	T22 一般電灯No.2 主幹状態	RS-7-4		DGP				○											
	T71 一般動力No.1 主幹状態	RS-7-4		DGP				○											
	T81 一般動力No.2 主幹状態	RS-7-4		DGP				○											
	T72 一般動力No.1 主幹状態	RS-7-4		DGP				○											
	T82 一般動力No.2 主幹状態	RS-7-4		DGP				○											
	T121 非常・保安電灯 主幹状態	RS-7-4		DGP				○											
	T13 一般電灯No.1 主幹状態	RS-7-4		DGP				○											
	T111 非常・保安動力 主幹状態	RS-7-4		DGP				○											
	T73 一般動力No.1 主幹状態	RS-7-4		DGP				○											
	電源切替盤No.1 ｱﾚｰｶｰﾄﾘｯﾌﾟ	RS-7-4		DGP							○								
	電源切替盤No.2 ｱﾚｰｶｰﾄﾘｯﾌﾟ	RS-7-4		DGP							○								
	電灯配電盤 絶縁注意	RS-7-4	絶縁監視装置	DGP							○								
	電灯配電盤 絶縁警戒	RS-7-4	絶縁監視装置	DGP							○								
	直流電源装置一括警報	RS-7-4	直流電源装置	DGP							○								
一般電灯盤No.1	電力量(L-101~104)	RS-7-4	一般電灯盤1	DGP											○				
一般電灯盤No.1	電力量(L-105~110)	RS-7-4	一般電灯盤1	DGP											○				
一般電灯盤No.1	電力量(L-111~113)	RS-7-4	一般電灯盤1	DGP											○				
一般電灯盤No.1	電力量(L-119)	RS-7-4	一般電灯盤1	DGP											○				
一般電灯盤No.2	電力量(L-201~204)	RS-7-4	一般電灯盤2	DGP											○				
一般電灯盤No.2	電力量(L-205~207)	RS-7-4	一般電灯盤2	DGP											○				
一般電灯盤No.2	電力量(L-208・209)	RS-7-4	一般電灯盤2	DGP											○				
一般電灯盤No.2	電力量(L-210)	RS-7-4	一般電灯盤2	DGP											○				
一般電灯盤No.2	電力量(L-211)	RS-7-4	一般電灯盤2	DGP											○				
一般電灯盤No.2	電力量(L-212)	RS-7-4	一般電灯盤2	DGP											○				
一般電灯盤No.2	電力量(L-213)	RS-7-4	一般電灯盤2	DGP											○				
一般電灯盤No.2	電力量(L-214~220)	RS-7-4	一般電灯盤2	DGP											○				
一般電灯盤No.3	電力量(L-301~306)	RS-7-4	一般電灯盤3	DGP											○				

記号	名称	リモート盤	動力盤	取合	操作			表示				計測			計量				備考
					設定	切換	発停	状態	COS 故障	トリップ 故障	警報	温度	湿度	その他					
一般電灯盤No.3	電力量(L-307・308)	RS-7-4	一般電灯盤3	DGP											○				
一般電灯盤No.3	電力量(L-309~317)	RS-7-4	一般電灯盤3	DGP											○				
一般電灯盤No.4	電力量(L-401)	RS-7-4	一般電灯盤4	DGP											○				
一般電灯盤No.5	電力量(L-501)	RS-7-4	一般電灯盤5	DGP											○				
一般電灯盤No.6	電力量(L-601~604)	RS-7-4	一般電灯盤6	DGP											○				
非常保安電灯盤	電力量AC系(Lg-101~110)	RS-7-4	非常保安電灯	DGP											○				
非常保安電灯盤	電力量AC系(Lg-111~113)	RS-7-4	非常保安電灯	DGP											○				
非常保安電灯盤	電力量AC-GC系(Le-102~109)	RS-7-4	非常保安電灯	DGP											○				
一般動力盤No.1	電力量(P-101~103)	RS-7-4	一般動力盤1	DGP											○				
一般動力盤No.1	電力量(P-105)	RS-7-4	一般動力盤1	DGP											○				
一般動力盤No.1	電力量(P-106~117)	RS-7-4	一般動力盤1	DGP											○				
一般動力盤No.1	電力量(P-118・119)	RS-7-4	一般動力盤1	DGP											○				
一般動力盤No.1	電力量(P-120・121)	RS-7-4	一般動力盤1	DGP											○				
一般動力盤No.1	電力量(P-122)	RS-7-4	一般動力盤1	DGP											○				
一般動力盤No.2	電力量(P-201~212)	RS-7-4	一般動力盤2	DGP											○				
一般動力盤No.3	電力量(P-301~310)	RS-7-4	一般動力盤3	DGP											○				
一般動力盤No.3	電力量(P-311・312)	RS-7-4	一般動力盤4	DGP											○				
熱源動力盤	電力量(P-401~403)	RS-7-4	熱源動力盤	DGP											○				
熱源動力盤	電力量(P-404・405)	RS-7-4	熱源動力盤	DGP											○				
非常保安動力盤	電力量AC系(Pg-101~106)	RS-7-4	非常保安動力	DGP											○				
非常保安動力盤	電力量AC系(Pg-107~110)	RS-7-4	非常保安動力	DGP											○				
非常保安動力盤	電力量AC-GC系(Pe-101~123)	RS-7-4	非常保安動力	DGP											○				
PW-B1-駐輪1	動力盤一括警報	RCP-B1-1	PW-B1-駐輪1	DGP							○								
PW-3-1	動力盤一括警報	RS-3-3	PW-3-1	DGP							○								
PN-3-1	動力盤一括警報	RS-3-1	PN-3-1	DGP							○								
PS-3-1	動力盤一括警報	RS-3-2	PS-3-1	DGP							○								
PN-4-1	動力盤一括警報	RS-4-1	PN-4-1	DGP							○								
PW-6-1	動力盤一括警報	RCP-6-4	PW-6-1	DGP							○								
PW-7-1	動力盤一括警報	RS-7-3	PW-7-1	DGP							○								
PW-8-1	動力盤一括警報	RS-8-3	PW-8-1	DGP							○								
PW-9-1	動力盤一括警報	RS-8-3	PW-9-1	DGP							○								
PS-R-1	動力盤一括警報	RCP-PH-2	PN-R-1	DGP							○								
PN-R-1	動力盤一括警報	RCP-PH-1	PS-R-1	DGP							○								
PW-2-区1	動力盤一括警報	RS-2-3	PW-2-区1	DGP							○								
PN-2-区1	動力盤一括警報	RS-2-1	PN-2-区1	DGP							○								
PS-2-区1	動力盤一括警報	RS-2-2	PS-2-区1	DGP							○								
PW-3-区1	動力盤一括警報	RS-3-3	PW-3-区1	DGP							○								
PN-5-区1	動力盤一括警報	RS-5-1	PN-5-区1	DGP							○								
PS-5-区1	動力盤一括警報	RS-5-2	PS-5-区1	DGP							○								
PN-6-区1	動力盤一括警報	RS-6-1	PN-6-区1	DGP							○								
PS-6-区1	動力盤一括警報	RS-6-2	PS-6-区1	DGP							○								
PN-7-区1	動力盤一括警報	RS-7-1	PN-7-区1	DGP							○								
PS-7-区1	動力盤一括警報	RS-7-2	PS-7-区1	DGP							○								
PN-8-区1	動力盤一括警報	RS-8-1	PN-8-区1	DGP							○								
PS-8-区1	動力盤一括警報	RS-8-2	PS-8-区1	DGP							○								
PN-9-区1	動力盤一括警報	RS-9-1	PN-9-区1	DGP							○								
PS-9-区1	動力盤一括警報	RS-9-2	PS-9-区1	DGP							○								
PN-R-区1	動力盤一括警報	RCP-PH-1	PS-R-区1	DGP							○								
PW-3-ｷﾞｬﾗﾘｰ	動力盤一括警報	RS-3-3	PW-3-ｷﾞｬﾗﾘｰ	DGP							○								
PN-R-ｷﾞｬﾗﾘｰ	動力盤一括警報	RCP-PH-2	PN-R-ｷﾞｬﾗﾘｰ	DGP							○								
PW-4-文化1	動力盤一括警報	RS-4-3	PW-4-文化1	DGP							○								
PN-4-文化1	動力盤一括警報	RS-4-1	PN-4-文化1	DGP							○								
PS-4-文化1	動力盤一括警報	RS-4-2	PS-4-文化1	DGP							○								
PW-5-文化1	動力盤一括警報	RS-5-3	PW-5-文化1	DGP							○								
PW-6-文化1	動力盤一括警報	RCP-6-4	PW-6-文化1	DGP							○								
PW-7-文化1	動力盤一括警報	RS-7-3	PW-7-文化1	DGP							○								
PW-8-文化1	動力盤一括警報	RS-8-3	PW-8-文化1	DGP							○								
PN-R-文化1	動力盤一括警報	RCP-PH-2	PN-R-文化1	DGP							○								
PW-7-店舗1	動力盤一括警報	RS-7-3	PW-7-店舗1	DGP							○								
PW-3-子育1	動力盤一括警報	RS-3-3	PW-3-子育1	DGP							○								
PS-3-食堂1	動力盤一括警報	RS-3-2	PS-3-食堂1	DGP							○								
LN-B2-1	自販機用電力量	RCP-B2-1	LN-B2-1	DGP											○				
LW-3-1	自販機用電力量(C160)	RS-3-3	LW-3-1	DGP											○				
LW-3-1	自販機用電力量(C173)	RS-3-3	LW-3-1	DGP											○				
LN-4-1	自販機用電力量(C166)	RS-4-1	LN-4-1	DGP											○				
LN-4-1	自販機用電力量(C167)	RS-4-1	LN-4-1	DGP											○				
LN-4-3	自販機用電力量	RS-4-1	LN-4-3	DGP											○				
LN-2-区1	自販機用電力量	RS-2-1	LN-2-区1	DGP											○				
LN-5-区1	自販機用電力量	RS-5-1	LN-5-区1	DGP											○				
LN-6-区1	自販機用電力量	RS-6-1	LN-6-区1	DGP											○				
LN-7-区1	自販機用電力量	RS-7-1	LN-7-区1	DGP											○				
LN-8-区1	自販機用電力量	RS-8-1	LN-8-区1	DGP											○				
LN-9-区1	自販機用電力量	RS-9-1	LN-9-区1	DGP											○				
LN-1-タクシー	自販機用電力量	RS-2-1	LN-1-タクシー	DGP											○				

鹿島・東畑設計共同企業体
鹿島建設株式会社一級建築士事務所
株式会社東畑建築事務所

設備　協力会社
会社名　新菱冷熱工業(株)横浜支店
担当者

竣工図　2013.02.28
工事監理　設計　施工

戸塚駅西口第1地区第二種市街地再開発事業に伴う
公益施設整備事業新築工事
空調設備（自動制御設備）
中央管理点入出力一覧表（３６）

SCALE　N.S　DATE　2011 — 4 — 28

設計責任者　平岡 雅徳
設計担当者　引地 豊仁 / 伊藤 誠仁 / 中川 綾 / 鈴木 紀介 / 鈴木 広告
DA担当者　小沢 寿吾
CD原案DA担当者　武藤 敏明

一級建築士 241713　八木 佳

JOB　090536B
DWG　M — 458

本図面は建物の維持管理のための参考資料です。建物の現状と図面が完全に一致していることを保証するものではありません。

記号	名称	リモート盤	動力盤	取合	操作			表示				計測			計量				備考
					設定	切換	発停	状態	COS故障	トリップ故障	警報	温度	湿度	その他					
PW-1-1	上水給水ポンプNo.1	RCP-B3-1		DGP				○		○									
PW-1-2	上水給水ポンプNo.2	RCP-B3-1		DGP				○		○									
PW-1-3	上水給水ポンプNo.3	RCP-B3-1		DGP				○		○									
TW-1	上水受水槽 満水警報	RCP-B3-1		DGP							○								
TW-1	上水受水槽 減水警報	RCP-B3-1		DGP							○								
	上水受水槽遮断弁状態	RCP-B3-1		DGP				○											
TRW-2	沈砂槽 満水警報	RCP-B3-1		DGP							○								
TRW-2	沈砂槽 減水警報	RCP-B3-1		DGP							○								
	雨水流入弁状態	RCP-B3-1		DGP				○											
	雨水流入弁警報	RCP-B3-1		DGP							○								
TF-1	ろ過装置一括警報	RCP-B3-1		DGP							○								
TRW-1	中水受水槽 満水警報	RCP-B3-1		DGP							○								
TRW-1	中水受水槽 減水警報	RCP-B3-1		DGP							○								
PW-2-1	中水給水ポンプNo.1	RCP-B3-1		DGP				○		○									
PW-2-2	中水給水ポンプNo.2	RCP-B3-1		DGP				○		○									
PW-2-3	中水給水ポンプNo.3	RCP-B3-1		DGP				○		○									
PW-2-4	中水給水ポンプNo.4	RCP-B3-1		DGP				○		○									
	消火水槽 満水警報	RCP-B3-1		DGP							○								
	消火水槽 減水警報	RCP-B3-1		DGP							○								
	感震器作動	RCP-B3-1	緊急遮断弁	DGP				○											
	中水沈砂槽 流入弁状態	RCP-B3-1		DGP				○											
	中水沈砂槽 流入弁異常	RCP-B3-1		DGP							○								
PD-1	汚水排水ポンプNo.1	RCP-B3-1	汚水排水P	DGP				○		○									
PD-1	汚水排水ポンプNo.2	RCP-B3-1	汚水排水P	DGP				○		○									
PD-1	汚水槽 一括警報	RCP-B3-1	汚水排水P	DGP							○								
PD-2	雑排水ポンプNo.1	RCP-B3-1	雑排水ポンプ	DGP				○		○									
PD-2	雑排水ポンプNo.2	RCP-B3-1	雑排水ポンプ	DGP				○		○									
PD-2	雑排水槽 一括警報	RCP-B3-1	雑排水ポンプ	DGP							○								
PD-2	雑排水ポンプNo.3	RCP-B3-1	雑排水ポンプ	DGP				○		○									
PD-2	雑排水ポンプNo.4	RCP-B3-1	雑排水ポンプ	DGP				○		○									
PD-2	雑排水槽 一括警報	RCP-B3-1	雑排水ポンプ	DGP							○								
PD-3	湧水排水ポンプNo.1	RCP-B3-1	湧水排水P	DGP				○		○									
PD-3	湧水排水ポンプNo.2	RCP-B3-1	湧水排水P	DGP				○		○									
PD-3	湧水槽 一括警報	RCP-B3-1	湧水排水P	DGP							○								
PD-3	湧水排水ポンプNo.3	RCP-B3-1	湧水排水P	DGP				○		○									
PD-3	湧水排水ポンプNo.4	RCP-B3-1	湧水排水P	DGP				○		○									
PD-3	湧水槽 一括警報	RCP-B3-1	湧水排水P	DGP							○								
PD-3	湧水排水ポンプNo.5	RCP-B3-1	湧水排水P	DGP				○		○									
PD-3	湧水排水ポンプNo.6	RCP-B3-1	湧水排水P	DGP				○		○									
PD-3	湧水槽 一括警報	RCP-B3-1	湧水排水P	DGP							○								
PD-4	雨水排水ポンプNo.1	RCP-B3-1	雨水排水P	DGP				○		○									
PD-4	雨水排水ポンプNo.2	RCP-B3-1	雨水排水P	DGP				○		○									
PD-4	雨水排水槽 一括警報	RCP-B3-1	雨水排水P	DGP							○								
PD-4	湧水排水ポンプNo.3	RS-B3-2	湧水排水P	DGP				○		○									
PD-4	湧水排水ポンプNo.4	RS-B3-2	湧水排水P	DGP				○		○									
PD-4	湧水排水槽 満水警報	RS-B3-2	湧水排水P	DGP							○								
PD-4	湧水排水ポンプNo.5	RS-B3-2	湧水排水P	DGP				○		○									
PD-4	湧水排水ポンプNo.6	RS-B3-2	湧水排水P	DGP				○		○									
PD-4	湧水排水槽 満水警報	RS-B3-2	湧水排水P	DGP							○								
PD-5	湧水排水ポンプNo.1	RCP-B3-1	湧水排水P	DGP				○		○									
PD-5	湧水排水ポンプNo.2	RCP-B3-1	湧水排水P	DGP				○		○									
PD-5	湧水排水槽 一括警報	RCP-B3-1	湧水排水P	DGP							○								
	上水引込量	RCP-B1-1		DGP											○				
	B3F南部農政系統上水使用量	RS-B3-2		DGP											○				
	B3F洗車場系統上水使用量	RS-B3-2		DGP											○				
	B3F運転手控室・犬舎・消毒器庫系統上水使用量	RCP-B3-1		DGP											○				
	B1F第2自転車駐車場管理室系統上水使用量	RCP-B1-1		DGP											○				
	1F宿直室系統上水使用量	RS-B1-2		DGP											○				
	1F店舗系統上水使用量	RS-B1-2		DGP											○				
	2F職員用更衣室・湯沸室 上水使用量	RS-2-2		DGP											○				
	2F職員用トイレ系統上水使用量	RS-2-3		DGP											○				
	3F農産物直売コーナー系統上水使用量	RS-3-1		DGP											○				
	3F食堂・厨房系統上水使用量	RS-3-2		DGP											○				
	3F子育スペース系統上水使用量	RS-3-3		DGP											○				
	4F創作室・給湯室系統上水使用量	RS-4-2		DGP											○				
	4F出演者用トイレ 上水使用量	RS-4-2		DGP											○				
	4F客用トイレ系統上水使用量	RS-4-3		DGP											○				
	5F来庁者トイレ1系統上水使用量	RS-5-2		DGP											○				
	5F来庁者トイレ2系統上水使用量	RS-5-1		DGP											○				
	5F客用トイレ系統上水使用量	RS-5-3		DGP											○				
	6F来庁者トイレ系統上水使用量	RS-6-1		DGP											○				
	6F職員用トイレ上水使用量	RS-6-2		DGP											○				
	7F来庁者トイレ系統上水使用量	RS-7-1		DGP											○				
	7F職員用トイレ上水使用量	RS-7-2		DGP											○				
	8F来庁者トイレ上水使用量	RS-8-1		DGP											○				

記号	名称	リモート盤	動力盤	取合	操作			表示				計測			計量				備考
					設定	切換	発停	状態	COS故障	トリップ故障	警報	温度	湿度	その他					
	8F職員用トイレ上水使用量	RS-8-2		DGP											○				
	8F屋上庭園 上水使用量	RS-8-3		DGP											○				
	8Fピーオトープ 上水使用量	RS-8-3		DGP											○				
	8F農園 上水使用量	RS-8-3		DGP											○				
	9F来庁者トイレ上水使用量	RS-9-1		DGP											○				
	9F職員用トイレ上水使用量	RS-9-2		DGP											○				
	9F区長室上水使用量	RS-9-1		DGP											○				
	工水引込量	RS-2-2		DGP											○				
	4F出演者用トイレ系統工水使用量	RS-4-2		DGP											○				
	4Fホール客用トイレ 工水使用量	RS-4-3		DGP											○				
	5F来庁者トイレ2 工水使用量	RS-5-1		DGP											○				
	5F来庁者トイレ1 工水使用量	RS-5-2		DGP											○				
	5F客用トイレ系統工水使用量	RS-5-3		DGP											○				
	6F来庁者トイレ系統工水使用量	RS-6-1		DGP											○				
	6F職員用トイレ工水使用量	RS-6-2		DGP											○				
	7F来庁者トイレ系統工水使用量	RS-7-1		DGP											○				
	7F職員用トイレ工水使用量	RS-7-2		DGP											○				
	8F来庁者トイレ工水使用量	RS-8-1		DGP											○				
	8F職員用トイレ工水使用量	RS-8-2		DGP											○				
	9F来庁者トイレ工水使用量	RS-9-1		DGP											○				
	9F職員用トイレ工水使用量	RS-9-2		DGP											○				
	3F厨房 ガス使用量	RS-3-2		DGP											○				
	5F試験検査室・栄養相談室他 ガス使用量	RS-5-2		DGP											○				
TD-1	ｵｲﾙﾀﾝｸ満油	RS-B1-3		DGP							○								
TD-1	ｵｲﾙﾀﾝｸ減油	RS-B1-3		DGP							○								
TD-1	ｵｲﾙﾀﾝｸ油位計測	RS-B1-3		DGP										○					
PD-1-1	ｵｲﾙﾀﾝｸﾎﾟﾝﾌﾟ	RS-B1-3	PW-B1-1	DGP				○		○									
PD-1-2	ｵｲﾙﾀﾝｸﾎﾟﾝﾌﾟ	RS-B1-3	PW-B1-1	DGP				○		○									
RCP-B3-1	ｲﾝﾀｰﾛｯｸ	RCP-B3-1					○												
RS-B3-2	ｲﾝﾀｰﾛｯｸ	RS-B3-2					○												
RS-B3-3	ｲﾝﾀｰﾛｯｸ	RS-B3-3					○												
RCP-B2-1	ｲﾝﾀｰﾛｯｸ	RCP-B2-1					○												
RS-B2-3	ｲﾝﾀｰﾛｯｸ	RS-B2-3					○												
RCP-B1-1	ｲﾝﾀｰﾛｯｸ	RCP-B1-1					○												
RS-B1-2	ｲﾝﾀｰﾛｯｸ	RS-B1-2					○												
RS-B1-3	ｲﾝﾀｰﾛｯｸ	RS-B1-3					○												
RS-2-1	ｲﾝﾀｰﾛｯｸ	RS-2-1					○												
RS-2-2	ｲﾝﾀｰﾛｯｸ	RS-2-2					○												
RS-2-3	ｲﾝﾀｰﾛｯｸ	RS-2-3					○												
RS-3-1	ｲﾝﾀｰﾛｯｸ	RS-3-1					○												
RS-3-2	ｲﾝﾀｰﾛｯｸ	RS-3-2					○												
RS-3-3	ｲﾝﾀｰﾛｯｸ	RS-3-3					○												
RS-4-1	ｲﾝﾀｰﾛｯｸ	RS-4-1					○												
RS-4-2	ｲﾝﾀｰﾛｯｸ	RS-4-2					○												
RS-4-3	ｲﾝﾀｰﾛｯｸ	RS-4-3					○												
RS-5-1	ｲﾝﾀｰﾛｯｸ	RS-5-1					○												
RS-5-2	ｲﾝﾀｰﾛｯｸ	RS-5-2					○												
RS-5-3	ｲﾝﾀｰﾛｯｸ	RS-5-3					○												
RS-6-1	ｲﾝﾀｰﾛｯｸ	RS-6-1					○												
RS-6-2	ｲﾝﾀｰﾛｯｸ	RS-6-2					○												
RCP-6-3	ｲﾝﾀｰﾛｯｸ	RCP-6-3					○												
RCP-6-4	ｲﾝﾀｰﾛｯｸ	RCP-6-4					○												
RS-7-1	ｲﾝﾀｰﾛｯｸ	RS-7-1					○												
RS-7-2	ｲﾝﾀｰﾛｯｸ	RS-7-2					○												
RS-7-3	ｲﾝﾀｰﾛｯｸ	RS-7-3					○												
RS-7-4	ｲﾝﾀｰﾛｯｸ	RS-7-4					○												
RS-8-1	ｲﾝﾀｰﾛｯｸ	RS-8-1					○												
RS-8-2	ｲﾝﾀｰﾛｯｸ	RS-8-2					○												
RS-9-1	ｲﾝﾀｰﾛｯｸ	RS-9-1					○												
RS-9-2	ｲﾝﾀｰﾛｯｸ	RS-9-2					○												
RCP-PH-1	ｲﾝﾀｰﾛｯｸ	RCP-PH-1					○												
RCP-PH-2	ｲﾝﾀｰﾛｯｸ	RCP-PH-2					○												
	B3F火災信号	ｼｽﾃﾑ制御盤	火報盤								○								
	B2F火災信号	ｼｽﾃﾑ制御盤	火報盤								○								
	B1F火災信号	ｼｽﾃﾑ制御盤	火報盤								○								
	1F火災信号	ｼｽﾃﾑ制御盤	火報盤								○								
	2F火災信号	ｼｽﾃﾑ制御盤	火報盤								○								
	3F火災信号	ｼｽﾃﾑ制御盤	火報盤								○								
	4F火災信号	ｼｽﾃﾑ制御盤	火報盤								○								
	5F火災信号	ｼｽﾃﾑ制御盤	火報盤								○								
	6F火災信号	ｼｽﾃﾑ制御盤	火報盤								○								
	7F火災信号	ｼｽﾃﾑ制御盤	火報盤								○								
	8F火災信号	ｼｽﾃﾑ制御盤	火報盤								○								
	9F火災信号	ｼｽﾃﾑ制御盤	火報盤								○								
	PH1F火災信号	ｼｽﾃﾑ制御盤	火報盤								○								

鹿島・東畑設計共同企業体
鹿島建設株式会社一級建築士事務所
株式会社東畑建築事務所

設備協力会社
会社名 新菱冷熱工業(株) 横浜支店
担当者

竣工図 2013.02.28
工事監理 | 設計 | 施工

戸塚駅西口第1地区第二種市街地再開発事業に伴う
公益施設整備事業新築工事
空調設備（自動制御設備）
中央管理点入出力一覧表（37）

SCALE N.S　DATE 2011 — 4 — 28

設計責任者	設計担当者	DA担当者	CO故障DA担当者
平岡 雅徳	引本 豊仁 / 伊藤 仁紀 / 中川 純 / 鈴木 紀介	小沢 寿吾	武藤 敏明

一級建築士 241713
八木 佳

JOB 090536B
DWG M — 459

本図面は建物の維持管理のための参考資料です。建物の現状と図面が完全に一致していることを保証するものではありません。

記号	名称	リモート盤	動力盤	取合	操作			表示				計測			計量				備考
					設定操作	切換操作	発停操作	状態	COS故障	トリップ故障	警報	温度	湿度	その他					
□HU-3-1	3F北側系統 外調機	□HU-3-1		DDC			○	○	○	○									
□HU-3-1	室内湿度設定	□HU-3-1		DDC	○														
□HU-3-1	室内温度	□HU-3-1		DDC								○							
□HU-3-1	室内湿度	□HU-3-1		DDC									○						
□HU-3-1	冷温水弁開度	□HU-3-1		DDC										○					
□HU-3-1	冷温水ｺｲﾙ入口温度	□HU-3-1		DDC								○							
□HU-3-1	冷温水ｺｲﾙ出口温度	□HU-3-1		DDC								○							
□HU-3-1	冷温水ｺｲﾙ入口圧力	□HU-3-1		DDC										○					
□HU-3-1	冷温水ｺｲﾙ出口圧力	□HU-3-1		DDC										○					
□HU-3-1	ﾌｨﾙﾀｰ目詰り警報	□HU-3-1		DDC							○								
□HU-3-1	加湿禁止指令	□HU-3-1		DDC		○													
□HU-3-1	乾燥運転中	□HU-3-1		DDC				○											
□HU-3-1	冷暖切換指令	□HU-3-1		DDC		○													
□HU-3-1	給気温度設定	□HU-3-1		DDC	○														
□HU-3-1	冷温水ｺｲﾙ瞬時熱量	□HU-3-1		DDC										○					
□HU-3-1	冷温水ｺｲﾙ積算熱量	□HU-3-1		DDC											○				
□HU-3-1	冷温水ｺｲﾙ瞬時流量	□HU-3-1		DDC										○					
□HU-3-1	加湿器NO1 表示	□HU-3-1		DDC				○											
□HU-3-1	外気ﾀﾞﾝﾊﾟ開度	□HU-3-1		DDC										○					
□HU-3-1	加湿器NO2 表示	□HU-3-1		DDC				○											
□HU-3-1	給気温度	□HU-3-1		DDC								○							
□HU-3-1	給気露点温度	□HU-3-1		DDC								○							
□HU-3-1	運転指令	□HU-3-1		DDC			○												
□HU-3-1	凍結防止制御 許可／禁止	□HU-3-1		DDC		○													
□HU-3-1	凍結防止制御中	□HU-3-1		DDC				○											
AHU-K5-1	5F客席室内湿度設定	RCP-6-4		DDC	○														
AHU-K5-1	5F客席室内温度	RCP-6-4		DDC								○							
AHU-K5-1	5F客席室内湿度	RCP-6-4		DDC									○						
AHU-K5-1	冷温水弁開度	RCP-6-4		DDC										○					
AHU-K5-1	冷温水ｺｲﾙ入口温度	RCP-6-4		DDC								○							
AHU-K5-1	冷温水ｺｲﾙ出口温度	RCP-6-4		DDC								○							
AHU-K5-1	冷温水ｺｲﾙ入口圧力	RCP-6-4		DDC										○					
AHU-K5-1	冷温水ｺｲﾙ出口圧力	RCP-6-4		DDC										○					
AHU-K5-1	外気側ﾌｨﾙﾀｰ目詰り警報	RCP-6-4		DDC							○								
AHU-K5-1	加湿禁止指令	RCP-6-4		DDC		○													
AHU-K5-1	乾燥運転中	RCP-6-4		DDC				○											
AHU-K5-1	冷暖切換指令	RCP-6-4		DDC		○													
AHU-K5-1	給気温度手動設定値	RCP-6-4		DDC		○													
AHU-K5-1	室内温度ｶｽｹｰﾄﾞ制御 許可／禁止	RCP-6-4		DDC		○													
AHU-K5-1	給気ﾌｧﾝ	RCP-6-4	PW-6文化1	DDC			○	○	○	○									
AHU-K5-1	5F客席室内温度設定	RCP-6-4		DDC	○														
AHU-K5-1	室内ｴﾝﾀﾙﾋﾟｰ	RCP-6-4		DDC										○					
AHU-K5-1	外気冷房制御 許可／禁止	RCP-6-4		DDC		○													
AHU-K5-1	外気冷房制御中	RCP-6-4		DDC				○											
AHU-K5-1	給気温度設定	RCP-6-4		DDC	○														
AHU-K5-1	冷温水ｺｲﾙ瞬時熱量	RCP-6-4		DDC										○					
AHU-K5-1	冷温水ｺｲﾙ積算熱量	RCP-6-4		DDC											○				
AHU-K5-1	冷温水ｺｲﾙ瞬時流量	RCP-6-4		DDC										○					
AHU-K5-1	加湿器出力値	RCP-6-4		DDC										○					
AHU-K5-1	給気ﾌｧﾝINV表示	RCP-6-4	PW-6文化1	DDC										○					
AHU-K5-1	外気ﾀﾞﾝﾊﾟ開度	RCP-6-4		DDC										○					
AHU-K5-1	CO2濃度	RCP-6-4		DDC										○					
AHU-K5-1	CO2濃度設定	RCP-6-4		DDC	○														
AHU-K5-1	還気ﾌｧﾝINV表示	RCP-6-4	PW-6文化1	DDC										○					
AHU-K5-1	還気ﾌｧﾝ	RCP-6-4	PW-6文化1	DDC			○	○	○	○									
AHU-K5-1	還気側ﾌｨﾙﾀｰ目詰り警報	RCP-6-4		DDC							○								
AHU-K5-1	排気ﾀﾞﾝﾊﾟ開度	RCP-6-4		DDC										○					
AHU-K5-1	給気露点温度	RCP-6-4		DDC										○					
AHU-K5-1	給気露点温度設定	RCP-6-4		DDC	○														
AHU-K5-1	給気露点温度手動設定値	RCP-6-4		DDC	○														
AHU-K5-1	給気露ｶｽｹｰﾄﾞ制御 許可／禁止	RCP-6-4		DDC		○													
AHU-K5-1	還気ﾀﾞﾝﾊﾟ開度	RCP-6-4		DDC										○					
AHU-K5-1	顕熱交換器INV出力	RCP-6-4		DDC										○					
AHU-K5-1	顕熱交換器(表示用)	RCP-6-4		DDC										○					
AHU-K5-1	加湿器故障	RCP-6-4		DDC							○								
AHU-K5-1	運転指令	RCP-6-4		DDC			○												
AHU-K5-1	全熱交換器	RCP-6-4		DDC				○		○									
AHU-K5-1	顕熱交換器	RCP-6-4		DDC				○		○									
AHU-K5-1	給気温度	RCP-6-4		DDC								○							
AHU-K4-1	給気温度	RCP-6-4		DDC								○							
AHU-K4-2	給気温度	RCP-6-3		DDC								○							
	大会議室-1CAV状態	□HU-8-2		DDC				○											
	大会議室-2CAV状態	□HU-8-2		DDC				○											
	小会議室2・中会議室2CAV状態	□HU-8-2		DDC				○											
	打合せ室2CAV状態	□HU-8-2		DDC				○											

記号	名称	リモート盤	動力盤	取合	操作			表示				計測			計量				備考
					設定操作	切換操作	発停操作	状態	COS故障	トリップ故障	警報	温度	湿度	その他					

設備　協力会社
会社名　新菱冷熱工業(株)
横浜支店
担当者

竣工図　2013.02.28
工事管理　製作　施工

戸塚駅西口第１地区第二種市街地再開発事業に伴う
公益施設整備事業新築工事
空調設備（自動制御設備）
中央管理点入出力一覧表（３８）

SCALE　N.S　DATE　2011 — 4 — 28

設計責任者	設計担当者	DA担当者	CO2警報DA担当者
平岡　雅徳	弘志　豊仁　中川　越 前川　健仁　紗弥　広告 鈴木	小沢　寿吾	武藤　敏明

一級建築士　241713
八木 佳

JOB　090536B
DWG　M — 460

本図面は建物の維持管理のための参考資料です。建物の現状と図面が完全に一致していることを保証するものではありません。



配線詳細

-A
（共用中災）
EM-YIV-E 2.0 X1 (E39)X1 幹線（SCS1-3）
EM-YIV-V 2.0 X1 インターホン幹線（SCS1-3系）
EM-CEE 1.25Ø-2C X1 雨量検知（RCP-PH1-RCP-B3-1）
EM-CEE 1.25Ø-7C X2 ナイフゲートバルブ-RCP-B3-1

-B
（共用中災）
EM-YIV-E 2.0 X1 (E39)X1 幹線（SCS1-1）
EM-YIV-V 2.0 X1 インターホン幹線（SCS1-1系）
EM-CEES 1.25Ø-2C X1 PAC通信（ライフ システム制御盤-B3F 遠転手控室内機）
EM-CEES 1.25Ø-2C X1 PAC通信（ライフ B2F 車路変外機-B3F 遠転手控室内機）

-C-
（共用中災）
EM-YIV-E 2.0 X1 (E39)X1 幹線（SCS1-2）
EM-YIV-V 2.0 X1 インターホン幹線（SCS1-2系）

-D-
管と同様 (E63)X2

-E-
（共用中災）
EM-KPEE 0.75Ø-10P X1 (E31)X1 PW-B3-駐車1-RCP-B3-1（遠方監視）

-F-
（共用中災）
EM-KPEE 0.75Ø-5P X1 (E25)X1 雨水ポンプ盤2-RCP-B3-1（遠方監視）

-G-
（共用中災）
EM-KPEE 0.75Ø-10P X1 (E39)X1 PN-B3-2-RCP-B3-1（遠方監視）
EM-KPEE 0.75Ø-5P X1 PN-B3-2-RCP-B3-1（遠方監視）
EM-HP 0.9 -3P X1 消火ポンプ制御盤-RCP-B3-1（遠方監視）

-H-
（共用中災）
EM-KPEES 0.75Ø-1P X1 （コロガシ） LN-B3-1-RCP-B3-1（積算）
EM-CE 3.5Ø -3C X1 LN-B3-1-RS-B3-1（震電源）

-I-
（共用中災）
EM-CEE 1.25Ø-5C X1 (PF22) 雨水槽電極5P-RCP-B3-1（水槽監視）

-J-
（共用中災）
EM-KPEE 0.75Ø-5P X1 (E25)X1 雨水ポンプ盤2-RCP-B3-2（遠方監視）

-K-
（共用中災）
EM-KPEE 0.75Ø-1P X1 (E31)X1
EM-CEES 1.25Ø-2C X1 PAC通信（ライフ システム制御盤-B3F 遠転手控室内機）
EM-CEES 1.25Ø-2C X1 PAC通信（ライフ B2F 車路変外機-B3F 遠転手控室内機）

-L-
（共用中災）
EM-KPEE 0.75Ø-10P X1 (E31)X1 PS-B3-駐車1-RCP-B3-1（遠方監視）

-M-
（共用中災）
EM-KPEE 0.75Ø-5P X1 (E39)X1 PS-B3-1-RCP-B3-1（遠方監視）
EM-KPEE 0.75Ø-10P X2 PS-B3-1-RCP-B3-2（遠方監視）

-N-
（共用中災）
EM-KPEE 0.75Ø-5P X1 (E63)X1 PS-B3-1-RCP-B3-1（遠方監視）
EM-CEES 1.25Ø-2C X1
EM-CEES 1.25Ø-5C X1
EM-KPEES 0.75Ø-1P X2 B3F WM2-RS-B3-2（積算）
EM-KPEE 0.75Ø-5P X2 雨水ポンプ盤2-RCP-B3-2（遠方監視）
EM-KPEE 0.75Ø-10P X2 PN-B3-G1-RCP-B3-2（遠方監視）
EM-CE 3.5Ø -3C X1 (E25)X1 LW-B3-1-RS-B3-2（震電源）

-O-
（共用中災）
EM-YIV-E 2.0 X1 PAC通信（ライフ システム制御盤-B3F 遠転手控室内機）
EM-YIV-V 2.0 X1 幹線（SCS1-1系）
インターホン幹線（SCS1-1系）
EM-KPEE 0.75Ø-10P X2 PS-B3-1-RCP-B3-2（遠方監視）
EM-KPEE 0.75Ø-5P X1 B3F WM2-RS-B3-2（積算）
EM-KPEE 0.75Ø-5P X1 雨水ポンプ盤2-RCP-B3-2（遠方監視）
EM-KPEE 0.75Ø-10P X2 PN-B3-G1-RCP-B3-2（遠方監視）

-P-
（共用中災）
EM-CE 3.5Ø -3C X1 (E25)X1 LW-B3-1-RS-B3-3（震電源）

-Q-
（共用中災）
EM-KPEE 0.75Ø-10P X1 (E31)X1 PW-B3-G1-RCP-B3-1（遠方監視）

-R-
（共用中災）
EM-YIV-E 2.0 X1 (E39)X1 幹線（SCS1-2）
EM-YIV-V 2.0 X1 インターホン幹線（SCS1-2系）

-S-
（共用中災）
EM-KPEE 0.75Ø-10P X1 (E31)X1 PS-B3-駐車1-RCP-B3-1（遠方監視）
EM-KPEE 0.75Ø-5P X1 PS-B3-1-RCP-B3-1（遠方監視）
EM-KPEE 0.75Ø-10P X2 PN-B3-G1-RCP-B3-2（遠方監視）
EM-KPEES 0.75Ø-1P X2 B3F WM2-RCP-B3-2（積算）

-T-
（共用中災）
EM-KPEE 0.75Ø-10P X1 (E39)X1 PS-B3-駐車1-RCP-B3-1（遠方監視）
EM-KPEE 0.75Ø-5P X1 PS-B3-1-RCP-B3-1（遠方監視）
EM-KPEES 0.75Ø-1P X2 B3F WM2-RCP-B3-2（積算）

-U-
（共用中災）
EM-KPEE 0.75Ø-10P X1 (E63)X2 PS-B3-駐車1-RCP-B3-1（遠方監視）
EM-KPEE 0.75Ø-5P X1 PS-B3-1-RCP-B3-1（遠方監視）
EM-CEE 1.25Ø-2C X1 雨水槽電極2P-RCP-B3-1（水槽監視）
EM-KPEE 0.75Ø-5P X1 PV-1-RCP-B3-1（ポンプ監視）
EM-KPEE 0.75Ø-10P X1 PV-2-RCP-B3-1（ポンプ監視）
EM-CEE 2.0Ø-3C X1 上水槽制御盤-RCP-B3-1（水槽監視）
EM-CEE 2.0Ø-2C X1 緊急遮断弁制御盤-RCP-B3-1（遠転分監視）
EM-KPEE 0.75Ø-10P X1 PN-B3-1-RCP-B3-1（遠方監視）
EM-KPEE 0.75Ø-5P X1 PN-B3-1-RCP-B3-1（遠方監視）
EM-CEE 2.0Ø-3C X1 雑排水槽制御盤-RCP-B3-1（水槽監視）
EM-KPEE 0.75Ø-5P X1 TF-13連絡盤-RCP-B3-1（遠方監視）
EM-KPEE 0.75Ø-5P X5 ろ過切ポンプ盤X5-RCP-B3-1（遠方監視）
EM-KPEES 0.75Ø-1P X1 B3F WM-RS-B3-1（積算）

-V-
（共用中災）
EM-CEES 1.25Ø-2C X1 (E63)X2 CO1センサー-RCP-B3-1（水槽監視）
EM-KPEE 0.75Ø-10P X1 PS-B3-駐車1-RCP-B3-1（遠方監視）
EM-KPEE 0.75Ø-5P X1 PS-B3-1-RCP-B3-1（遠方監視）
EM-CEE 2.0Ø-3C X1 雨水槽電極2P-RCP-B3-1（水槽監視）
EM-KPEE 0.75Ø-5P X1 PV-1-RCP-B3-1（ポンプ監視）
EM-KPEE 0.75Ø-10P X1 PV-2-RCP-B3-1（ポンプ監視）
EM-CEE 2.0Ø-3C X1 上水槽制御盤-RCP-B3-1（水槽監視）
EM-CEE 2.0Ø-2C X1 緊急遮断弁制御盤-RCP-B3-1（遠転分監視）
EM-KPEE 0.75Ø-10P X1 PN-B3-1-RCP-B3-1（遠方監視）
EM-KPEE 0.75Ø-5P X1 PN-B3-1-RCP-B3-1（遠方監視）
EM-CEE 2.0Ø-3C X1 雑排水槽制御盤-RCP-B3-1（水槽監視）
EM-KPEE 0.75Ø-5P X1 TF-13連絡盤-RCP-B3-1（遠方監視）
EM-KPEE 0.75Ø-5P X5 ろ過切ポンプ盤X5-RCP-B3-1（遠方監視）
EM-KPEES 0.75Ø-1P X1 B3F WM-RS-B3-1（積算）

-W-
（共用中災）
V-1H (E63)X2

-X-
（共用中災）
EM-KPEE 0.75Ø-10P X2 (E39)X1 PN-B3-G1-RCP-B3-2（遠方監視）

-Y-
（共用中災）
EM-KPEE 0.75Ø-5P X1 (E25)X1 PV-1-RCP-B3-1（ポンプ監視）
EM-KPEE 0.75Ø-10P X1 (E31)X1 PV-2-RCP-B3-1（ポンプ監視）
EM-CEE 2.0Ø-3C X1 (E19)X1 上水槽制御盤-RCP-B3-1（水槽監視）
EM-CEE 2.0Ø-3C X1 (E19)X1 雑排水槽制御盤-PV-2（水槽監視）
EM-CEE 2.0Ø-2C X1 (E19)X1 緊急遮断弁制御盤-RCP-B3-1（遠転分監視）
EM-KPEE 0.75Ø-10P X1 (E39)X1 PN-B3-1-RCP-B3-1（遠方監視）
EM-KPEE 0.75Ø-5P X1 PN-B3-1-RCP-B3-1（遠方監視）
※EM-CEE 1.25Ø-3C X1 (E19)X1 上水槽制御盤-PV-1（水槽監視）もあり

-Z-
（共用中災）
EM-CEE 2.0Ø-7C X1 (E65)X1 ナイフゲートバルブ-RCP-B3-1（水槽監視）
EM-CEE 1.25Ø-3C X1 (E19)X1 雨水槽制御盤-PV-1（水槽監視）
EM-CEE 2.0Ø-3C X1 (E19)X1 雑排水槽制御盤-PV-2（水槽監視）
EM-KPEE 0.75Ø-5P X1 (E25)X1 TF-13連絡盤-RCP-B3-1（遠方監視）
EM-KPEE 0.75Ø-5P X5 (E25)X5 ろ過切ポンプ盤X5-RCP-B3-1（遠方監視）

配線凡例

----------	露出配管
————	地面配線、天井内配線
E ---------- コ	区画貫通配管

区画凡例

———	防火区画
— · — · —	防火区画
———	防煙区画

自動機器凡例

シンボル	記号	配線			(配管)	名称	備考
▣	RS	EM-CPEE 1.2	-	1P	(E19) (PFS16)	パッケージリモコン（メーカー附属）	2ヶ所(H=1450)
▣	SSW	EM-HP 0.9	-	3P	(E19) (PFS16)	排他口スイッチ	1ヶ所(H=1250)
⊗	WM	EM-KPEES 0.75Ø	-	1P	(E19) (PFS16)	給水メーター	J.BOXでジョイント
◎	水面計	EM-CEES 1.25Ø	-	2C	(E19) (PFS16)	水面センサー	上水、雑用水制御盤より
◎	5P	EM-CEE 1.25Ø	-	5C	(E19) (PFS16)	電極棒	RCP-B3-1より
□	遮断弁	EM-CEE 2.0Ø	-	3C	(E19) (PFS16)	緊急遮断弁	遮断弁制御盤より
□	SVW1	EM-CEE 2.0Ø	-	3C	(E19) (PFS16)	受水槽補給水弁	上水槽制御盤より
□	BAV1	EM-CEE 2.0Ø	-	3C	(E19) (PFS16)	雑用水槽補給水弁	雑用水槽制御盤より
○	CO	EM-CEES 1.25Ø	-	2C	(E19) (PFS16)	COセンサー	2ヶ所(H=2500)

設備	協力会社
会社名	新菱冷熱工業(株) 横浜支店
担当者	

竣工図 2013.02.28

戸塚駅西口第1地区第二種市街地再開発事業に伴う
公益施設整備事業新築工事
空調設備（自動制御設備）
地下3階平面図

SCALE 1:150(A1),1:300(A3) DATE 2011－4－28

設計責任者	設計協力者				QA責任者	CO2責任者
	名古	藤一				
平岡	篤俊	野口	一彦	中川	純	
	鈴木	健介	谷谷	広吾	小沢	真吾

武藤 敏明

一級建築士 241773 八木 悟


JOB 090536B

DWG M－461

鹿島・東畑設計共同企業体

鹿島建設株式会社一級建築士事務所
株式会社東畑建築事務所

本図面は建物の維持管理のための参考資料です。建物の現状と図面が完全に一致していることを保証するものではありません。

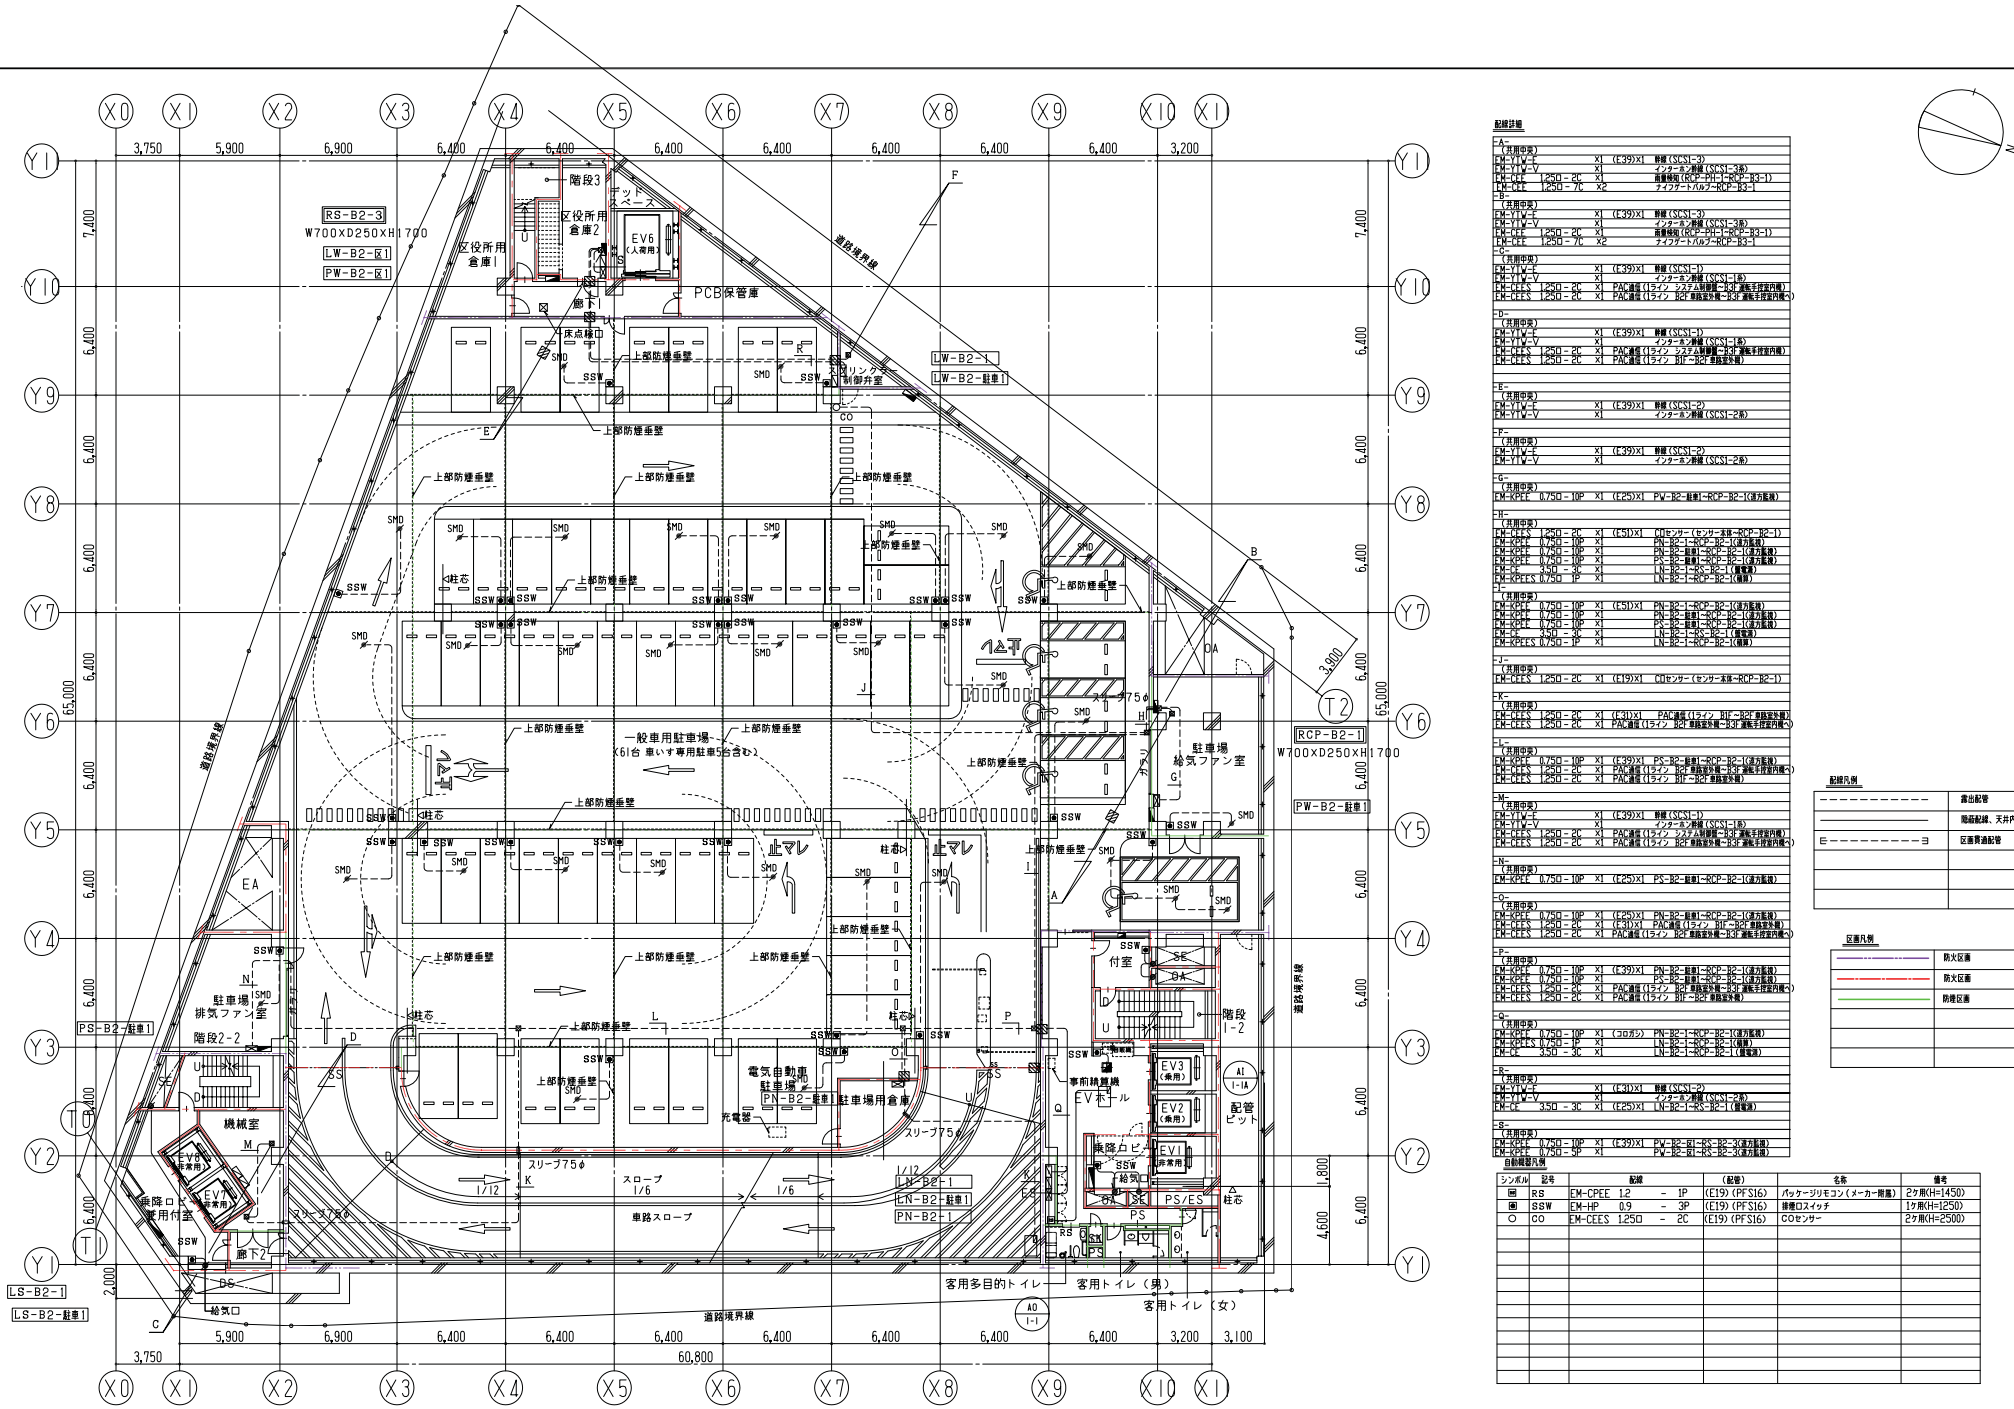

配線詳細

-A-						
(共用中央)						
-C-						
(共用中央)						
EM-YIV-E		X1	(E39)X1	幹線(SCS1-1)		
EM-YIV-V		X1		インターホン幹線(SCS1-1条)		
EM-CEES	250-6C	X1		PAC通信(ライン システム制御盤~B2F 通転手控室内機)		
EM-CEES	250-2C	X1		PAC通信(ライン B2F~B2F 屋外室外機)		
-D-						
(共用中央)						
EM-YIV-E		X1	(E39)X1	幹線(SCS1-1)		
EM-YIV-V		X1		インターホン幹線(SCS1-1条)		
EM-CEES	250-6C	X1		PAC通信(ライン システム制御盤~B2F 通転手控室内機)		
EM-CEES	250-2C	X1		PAC通信(ライン B1F~B2F 屋外室外機)		
-E-						
(共用中央)						
EM-YIV-E		X1	(E39)X1	幹線(SCS1-2)		
EM-YIV-V		X1		インターホン幹線(SCS1-2条)		
-F-						
(共用中央)						
EM-YIV-E		X1	(E39)X1	幹線(SCS1-2)		
EM-YIV-V		X1		インターホン幹線(SCS1-2条)		
-G-						
(共用中央)						
EM-KPEE	0.75-10P	X1	(E25)X1	PV-B2-駐車1-RCP-B2-1(直方監視)		
-H-						
(共用中央)						
EM-CEES	250-2C	X1	(E51)X1	CO2センサー(センサー本体-RCP-B2-1)		
EM-KPEE	0.75-10P	X1		PN-B2-1-RCP-B2-1(直方監視)		
EM-KPEE	0.75-10P	X1		PN-B2-駐車1-RCP-B2-1(直方監視)		
EM-KPEE	0.75-10P	X1		PS-B2-駐車1-RCP-B2-1(直方監視)		
EM-CE	3.5Ø-3C	X1		LN-B2-1-RS-B2-1(警報灯)		
EM-KPEES	0.75-1P	X1		LN-B2-1-RCP-B2-1(信号)		
-J-						
(共用中央)						
EM-CEES	1250-2C	X1	(E19)X1	CO2センサー(センサー本体-RCP-B2-1)		
-K-						
(共用中央)						
EM-CEES	250-2C	X1	(E31)X1	PAC通信(ライン B1F~B2F 屋外室外機)		
EM-CEES	250-2C	X1	PAC通信(ライン B2F~B2F 屋外室外機~B2F 通転手控室内機へ)			
-L-						
(共用中央)						
EM-KPEE	0.75-10P	X1	(E39)X1	PS-B2-駐車1-RCP-B2-1(直方監視)		
EM-CEES	250-2C	X1	PAC通信(ライン B2F~B2F 屋外室外機~B2F 通転手控室内機へ)			
EM-CEES	250-2C	X1	PAC通信(ライン B1F~B2F 屋外室外機)			
-M-						
(共用中央)						
EM-YIV-E		X1	(E39)X1	幹線(SCS1-1)		
EM-YIV-V		X1		インターホン幹線(SCS1-1条)		
EM-CEES	250-6C	X1		PAC通信(ライン システム制御盤~B2F 通転手控室内機)		
EM-CEES	250-2C	X1		PAC通信(ライン B2F~B2F 屋外室外機~B2F 通転手控室内機へ)		
-N-						
(共用中央)						
EM-KPEE	0.75-10P	X1	(E25)X1	PS-B2-駐車1-RCP-B2-1(直方監視)		
-O-						
(共用中央)						
EM-KPEE	0.75-10P	X1	(E25)X1	PN-B2-駐車1-RCP-B2-1(直方監視)		
EM-CEES	250-2C	X1	(E31)X1	PAC通信(ライン B1F~B2F 屋外室外機)		
EM-CEES	250-2C	X1	PAC通信(ライン B2F~B2F 屋外室外機~B2F 通転手控室内機へ)			
-P-						
(共用中央)						
EM-KPEE	0.75-10P	X1	(E39)X1	PN-B2-駐車1-RCP-B2-1(直方監視)		
EM-KPEE	0.75-10P	X1		PS-B2-駐車1-RCP-B2-1(直方監視)		
EM-CEES	250-6C	X1	PAC通信(ライン B2F~B2F 屋外室外機~B2F 通転手控室内機へ)			
EM-CEES	1250-2C	X1	PAC通信(ライン B1F~B2F 屋外室外機)			
-Q-						
(共用中央)						
EM-KPEE	0.75-10P	X1	(3Gガン)	PN-B2-1-RCP-B2-1(直方監視)		
EM-KPEES	0.75-1P	X1		LN-B2-1-RCP-B2-1(信号)		
EM-CE	3.5Ø-3C	X1		LN-B2-1-RS-B2-1(警報灯)		
-R-						
(共用中央)						
EM-YIV-E		X1	(E31)X1	幹線(SCS1-2)		
EM-YIV-V		X1		インターホン幹線(SCS1-2条)		
EM-CE	3.5Ø-3C	X1	(E25)X1	LN-B2-1-RS-B2-1(警報灯)		
-S-						
(共用中央)						
EM-KPEE	0.75-10P	X1	(E39)X1	PV-B2-B1-RS-B2-3(直方監視)		
EM-KPEE	0.75-9P	X1		PV-B2-B1-RS-B2-1(直方監視)		

自動確認凡例

シンボル	記号	配線	(配管)	名称	備考
▣	RS	EM-CPEE 12 - 1P	(E19) (PFS16)	パッケージリモコン(メーカー指定)	2ヶ所(H=1450)
▣	SSW	EM-HP 0.9 - 3P	(E19) (PFS16)	排煙口スイッチ	1ヶ所(H=1250)
○	CO	EM-CEES 1250 - 2C	(E19) (PFS16)	CO2センサー	2ヶ所(H=2500)

配線凡例

----------	露出配管
————	隠蔽配線、天井内配線
E----------コ	区画貫通配管


区画凡例

———	防火区画
———	防火区画
———	防煙区画

鹿島・東畑設計共同企業体	
鹿島建設株式会社一級建築士事務所 株式会社東畑建築事務所	

設備 協力会社	竣工図 2013.02.28	戸塚駅西口第1地区第二種市街地再開発事業に伴う 公益施設整備事業新築工事 空調設備(自動制御設備) 地下2階平面図	JOB 090536B
会社名 新菱冷熱工業(株) 横浜支店	工事監理 / 承認 / 担当	SCALE 1:150(A1),1:300(A3) DATE 2011 — 4 — 28	DWG M — 462
担当者		設計責任者 平岡 雅徳 / 設計協力者 矢吹 健一 / 青木 健介 / 中川 純 / 鈴木 雄介 / 谷 広吉 / QA担当者 小沢 眞吾 / CO2計測QA担当者 武藤 敏明	一級建築士 241773 八木 徹

本図面は建物の維持管理のための参考資料です。建物の現状と図面が完全に一致していることを保証するものではありません。

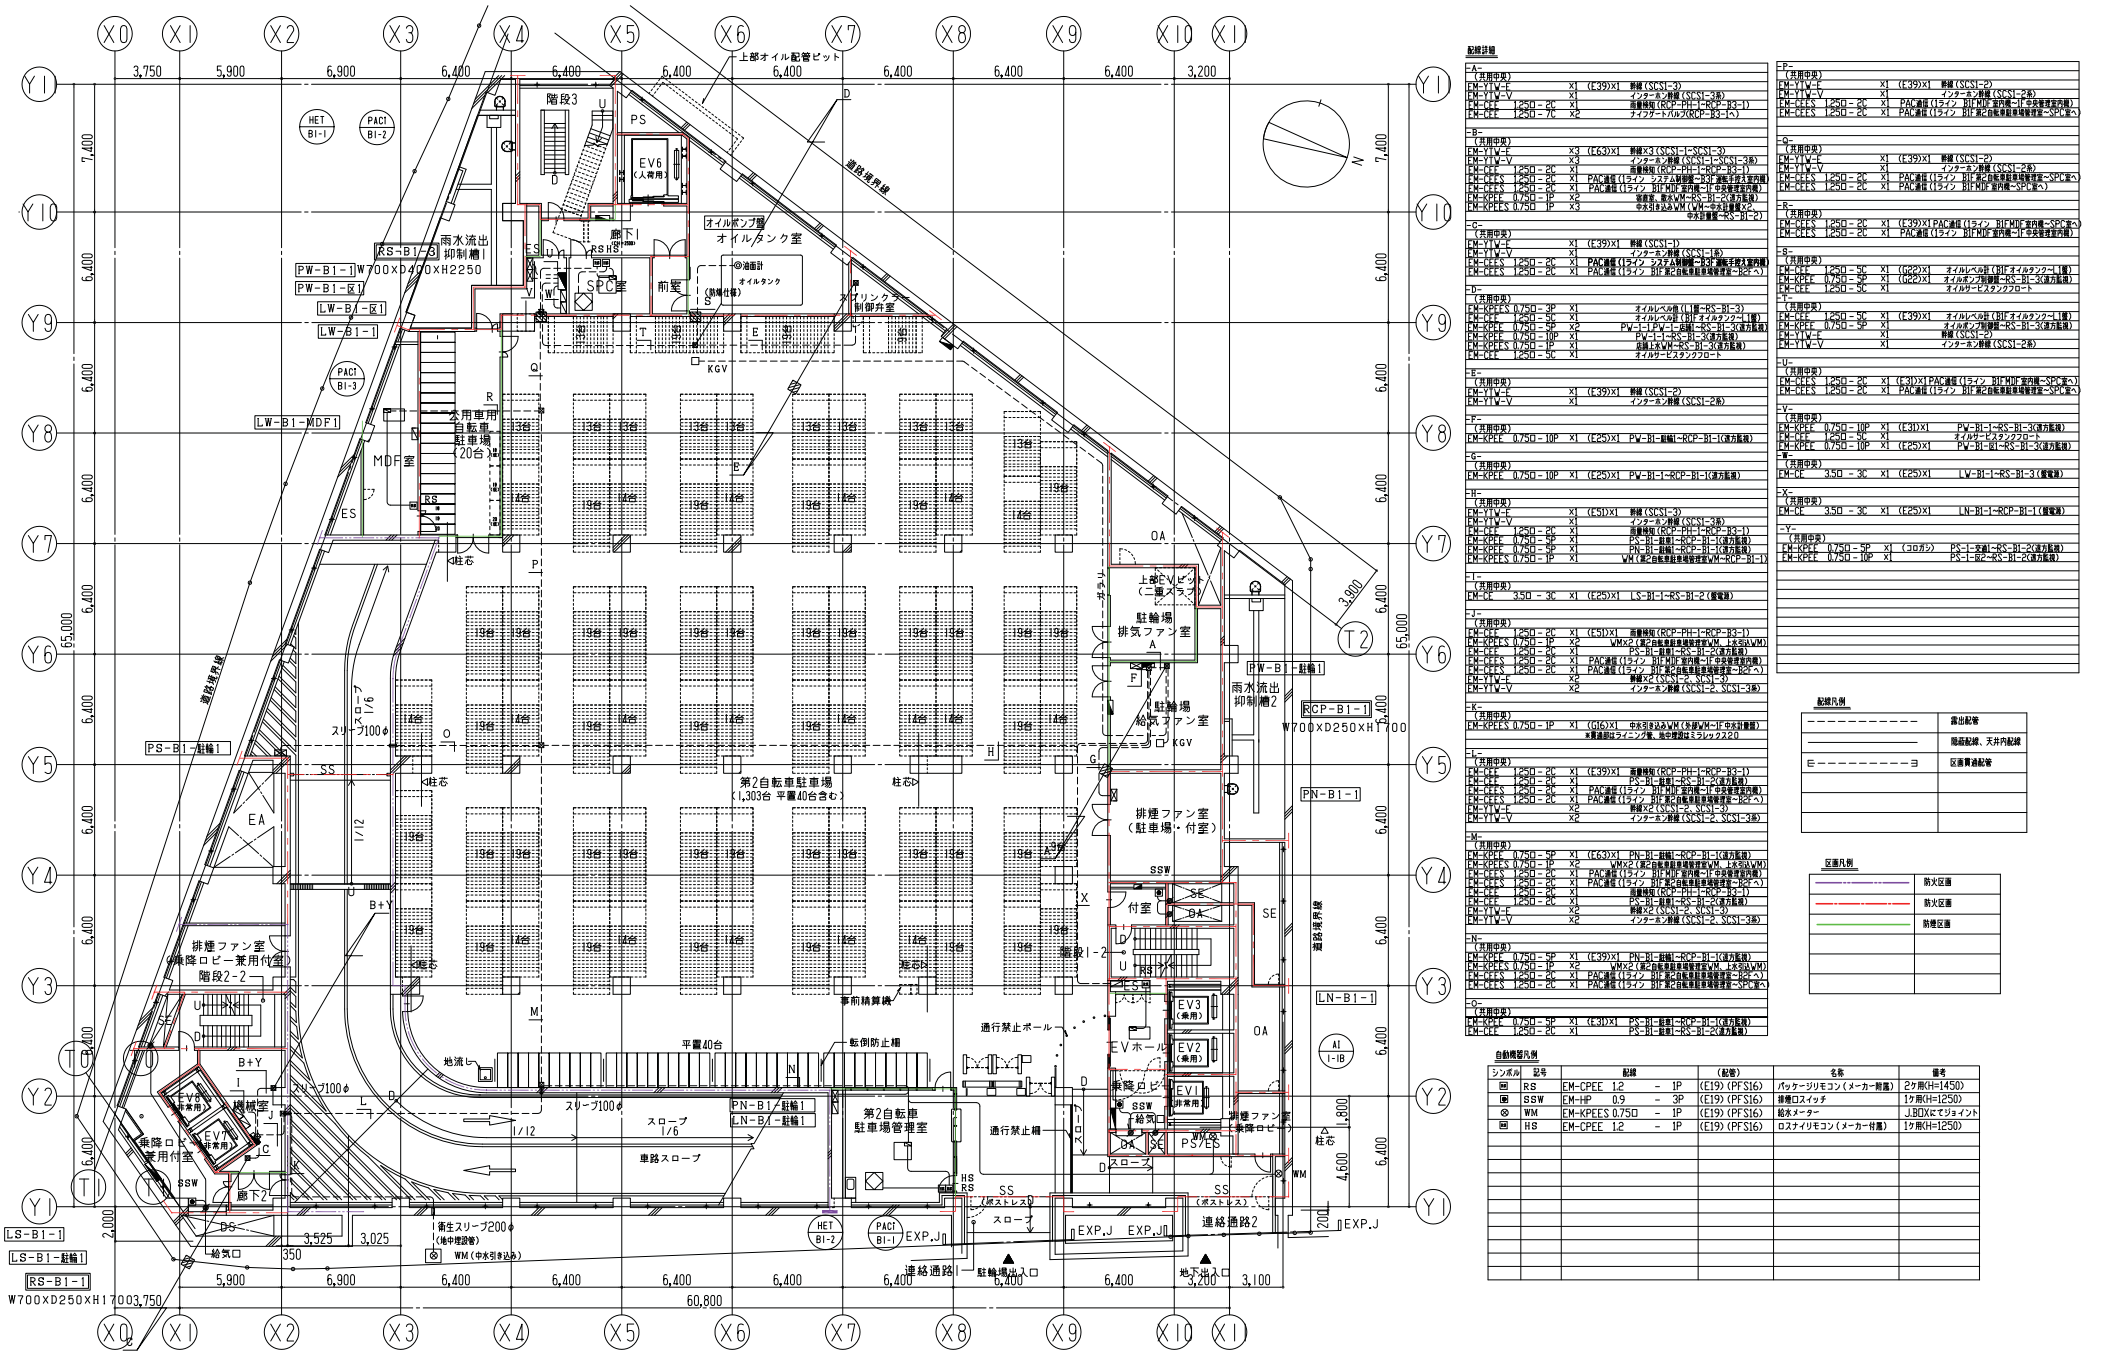

配線詳細

-A-
(共用中更)
FM-YIV-E 1 (E39)×1 断線(SCS1-2)
FM-YIV-V 1 インターホン断線(SCS1-2本)

-B-
(共用中更)
FM-YIV-E 3 (E63)×1 断線×3(SCS1-1・SCS1-3本)
FM-YIV-V 3 インターホン断線(SCS1-1・SCS1-3本)
FM-CEE 1250-2C 1 画像検知(RCP-PH1-RCP-B3-1)
FM-CEEFS 1250-2C 1 PAC通信(ライン システム断線-B3F通風手摺入室内機)
FM-CEEFS 1250-2C 1 PAC通信(ライン BIF MDF室内機-1F中央管理室内機)
FM-KPEE 0.75Φ-1P 2 単相2本 電力WM-RS-B1-2(東方監視)
FM-KPEES 0.75Φ-1P 3 中水引き込みWM(WM-中水1線量×2、中水計量室-RS-B1-2)

-C-
(共用中更)
FM-YIV-E 1 (E39)×1 断線(SCS1-1)
FM-YIV-V 1 インターホン断線(SCS1-1本)
FM-CEEFS 1250-2C 1 PAC通信(ライン システム断線-B3F通風手摺入室内機)
FM-CEEFS 1250-2C 1 PAC通信(ライン BIF第2自転車駐車場管理室-B2Fへ)

-D-
(共用中更)
FM-KPEES 0.75Φ-3P 1 オイルレベル信(1階-RS-B1-3)
FM-CEE 1250-5C 1 オイルレベル信(B1F オイルタンク-1階)
FM-KPEE 0.75Φ-5P 2 PW-1-1PW-1-RS-B1-3(東方監視)
FM-KPEE 0.75Φ-10P 1 PW-1-1-RS-B1-3(東方監視)
FM-KPEES 0.75Φ-1P 1 点滅1本WM-RS-B1-3(東方監視)
FM-CEE 1250-5C 1 オイルサービスタンクフロート

-E-
(共用中更)
FM-YIV-E 1 (E39)×1 断線(SCS1-2)
FM-YIV-V 1 インターホン断線(SCS1-2本)

-F-
(共用中更)
FM-KPEE 0.75Φ-10P 1 (E25)×1 PW-B1-駐輪1-RCP-B1-1(東方監視)

-G-
(共用中更)
FM-KPEE 0.75Φ-10P 1 (E25)×1 PW-B1-1-RCP-B1-1(東方監視)

-H-
(共用中更)
FM-YIV-E 1 (E51)×1 断線(SCS1-3)
FM-YIV-V 1 インターホン断線(SCS1-3本)
FM-CEE 1250-2C 1 画像検知(RCP-PH1-RCP-B3-1)
FM-KPEE 0.75Φ-5P 1 PS-B1-駐車1-RCP-B1-1(東方監視)
FM-KPEE 0.75Φ-5P 1 PN-B1-駐輪1-RCP-B1-1(東方監視)
FM-KPEES 0.75Φ-1P 1 WM(第2自転車駐車場管理室WM-RCP-B1-1)

-I-
(共用中更)
FM-CE 350-3C 1 (E25)×1 LS-B1-1-RS-B1-2(盤電線)

-J-
(共用中更)
FM-CEE 1250-2C 1 (E51)×1 画像検知(RCP-PH1-RCP-B3-1)
FM-KPEES 0.75Φ-1P 2 WM×2(第2自転車駐車場管理室WM、上水引込WM)
FM-CEE 1250-2C 1 PS-B1-駐車1-RS-B1-2(東方監視)
FM-CEEFS 1250-2C 1 PAC通信(ライン BIF MDF室内機-1F中央管理室内機)
FM-CEEFS 1250-2C 1 PAC通信(ライン BIF第2自転車駐車場管理室-B2Fへ)
FM-YIV-E 2 断線×2(SCS1-2、SCS1-3本)
FM-YIV-V 2 インターホン断線(SCS1-2、SCS1-3本)

-K-
(共用中更)
FM-KPEES 0.75Φ-1P 1 (G16)×1 中水引き込み(水道WM-1F中水計量盤)
※屋通路はラインニング管、地中埋設はミラレック220

-L-
(共用中更)
FM-CEE 1250-2C 1 (E39)×1 画像検知(RCP-PH1-RCP-B3-1)
FM-CEE 1250-2C 1 PS-B1-駐車1-RS-B1-2(東方監視)
FM-CEEFS 1250-2C 1 PAC通信(ライン BIF MDF室内機-1F中央管理室内機)
FM-CEEFS 1250-2C 1 PAC通信(ライン BIF第2自転車駐車場管理室-B2Fへ)
FM-YIV-E 2 断線×2(SCS1-2、SCS1-3本)
FM-YIV-V 2 インターホン断線(SCS1-2、SCS1-3本)

-M-
(共用中更)
FM-KPEE 0.75Φ-5P 1 (E63)×1 PN-B1-駐輪1-RCP-B1-1(東方監視)
FM-KPEES 0.75Φ-1P 2 WM×2(第2自転車駐車場管理室WM、上水引込WM)
FM-CEEFS 1250-2C 1 PAC通信(ライン BIF MDF室内機-1F中央管理室内機)
FM-CEEFS 1250-2C 1 PAC通信(ライン BIF第2自転車駐車場管理室-B2Fへ)
FM-CEE 1250-2C 1 画像検知(RCP-PH1-RCP-B3-1)
FM-CEE 1250-2C 1 PS-B1-駐車1-RS-B1-2(東方監視)
FM-YIV-E 2 断線×2(SCS1-2、SCS1-3本)
FM-YIV-V 2 インターホン断線(SCS1-2、SCS1-3本)

-N-
(共用中更)
FM-KPEE 0.75Φ-5P 1 (E39)×1 PN-B1-駐輪1-RCP-B1-1(東方監視)
FM-KPEES 0.75Φ-1P 2 WM×2(第2自転車駐車場管理室WM、上水引込WM)
FM-CEEFS 1250-2C 1 PAC通信(ライン BIF第2自転車駐車場管理室-B2Fへ)
FM-CEEFS 1250-2C 1 PAC通信(ライン BIF第2自転車駐車場管理室-SPC室へ)

-O-
(共用中更)
FM-KPEE 0.75Φ-5P 1 (E31)×1 PS-B1-駐車1-RCP-B1-1(東方監視)
FM-CEE 1250-2C 1 PS-B1-駐車1-RS-B1-2(東方監視)

-P-
(共用中更)
FM-YIV-E 1 (E39)×1 断線(SCS1-2)
FM-YIV-V 1 インターホン断線(SCS1-2本)
FM-CEEFS 1250-2C 1 PAC通信(ライン BIF MDF室内機-1F中央管理室内機)
FM-CEEFS 1250-2C 1 PAC通信(ライン BIF第2自転車駐車場管理室-SPC室へ)

-Q-
(共用中更)
FM-YIV-E 1 (E39)×1 断線(SCS1-2)
FM-YIV-V 1 インターホン断線(SCS1-2本)
FM-CEEFS 1250-2C 1 PAC通信(ライン BIF第2自転車駐車場管理室-SPC室へ)
FM-CEEFS 1250-2C 1 PAC通信(ライン BIF MDF室内機-SPC室へ)

-R-
(共用中更)
FM-CEEFS 1250-2C 1 (E39)×1 PAC通信(ライン BIF MDF室内機-SPC室へ)
FM-CEEFS 1250-2C 1 PAC通信(ライン BIF MDF室内機-1F中央管理室内機)

-S-
(共用中更)
FM-CEEFS 1250-5C 1 (G22)×1 オイルレベル計(B1Fオイルタンク-1階)
FM-KPEE 0.75Φ-5P 1 (G22)×1 オイルポンプ制御線-RS-B1-3(東方監視)
FM-CEE 1250-5C 1 オイルサービスタンクフロート

-T-
(共用中更)
FM-CEE 1250-5C 1 (E39)×1 オイルレベル計(B1Fオイルタンク-1階)
FM-KPEE 0.75Φ-5P 1 オイルポンプ制御線-RS-B1-3(東方監視)
FM-YIV-E 1 断線(SCS1-2)
FM-YIV-V 1 インターホン断線(SCS1-2本)

-U-
(共用中更)
FM-CEEFS 1250-2C 1 (E31)×1 PAC通信(ライン BIF MDF室内機-SPC室へ)
FM-CEEFS 1250-2C 1 PAC通信(ライン BIF第2自転車駐車場管理室-SPC室へ)

-V-
(共用中更)
FM-KPEE 0.75Φ-10P 1 (E31)×1 PW-B1-1-RS-B1-3(東方監視)
FM-CEE 1250-5C 1 オイルサービスタンクフロート
FM-KPEE 0.75Φ-10P 1 (E25)×1 PW-B1-駐1-RS-B1-3(東方監視)

-W-
(共用中更)
FM-CE 350-3C 1 (E25)×1 LW-B1-1-RS-B1-3(盤電線)

-X-
(共用中更)
FM-CE 350-3C 1 (E25)×1 LN-B1-1-RCP-B1-1(盤電線)

-Y-
(共用中更)
FM-KPEE 0.75Φ-5P 1 (コロガシ) PS-1-変遷1-RS-B1-2(東方監視)
FM-KPEE 0.75Φ-10P 1 PS-1-B2-RS-B1-2(東方監視)

配線凡例

――――――	露出配管
――――――	隠蔽配線、天井内配線
E――――――ヨ	区画貫通配管

区画凡例

――――	防火区画
―・―・―	防火区画
――――	防煙区画

自動機器凡例

シンボル	記号	配線	(配管)	名称	備考
RS	RS	EM-CPEE 1.2 - 1P	(E19) (PFS16)	パッケージリモコン(メーカー附属)	2ケ所(H=1450)
SSW	SSW	EM-HP 0.9 - 3P	(E19) (PFS16)	排煙ロスイッチ	1ケ所(H=1250)
WM	WM	EM-KPEES 0.75Φ - 1P	(E19) (PFS16)	給水メーター	JBOXにてジョイント
HS	HS	EM-CPEE 1.2 - 1P	(E19) (PFS16)	ロスナイリモコン(メーカー付属)	1ケ所(H=1250)

鹿島・東畑設計共同企業体

鹿島建設株式会社一級建築士事務所
株式会社東畑建築事務所

設備 協力会社
会社名 新菱冷熱工業(株) 横浜支店
担当者

竣工図 2013.02.28
工事監理 | 設計 | 施工

戸塚駅西口第1地区第二種市街地再開発事業に伴う
公益施設整備事業新築工事
空調設備(自動制御設備)
地下1階平面図

SCALE 1:50(A1),1:100(A3) DATE 2011 — 4 — 28


設計責任者	設計担当者	QA担当者	CD承認QA担当者
平岡 雅徳	弘法 智仁 / 前沢 / 中川 / 林 / 小沢 / 真吾 / 武藤 敏明		


一級建築士 241773
八木 佳

JOB 090536B

DWG M — 463

本図面は建物の維持管理のための参考資料です。建物の現状と図面が完全に一致していることを保証するものではありません。

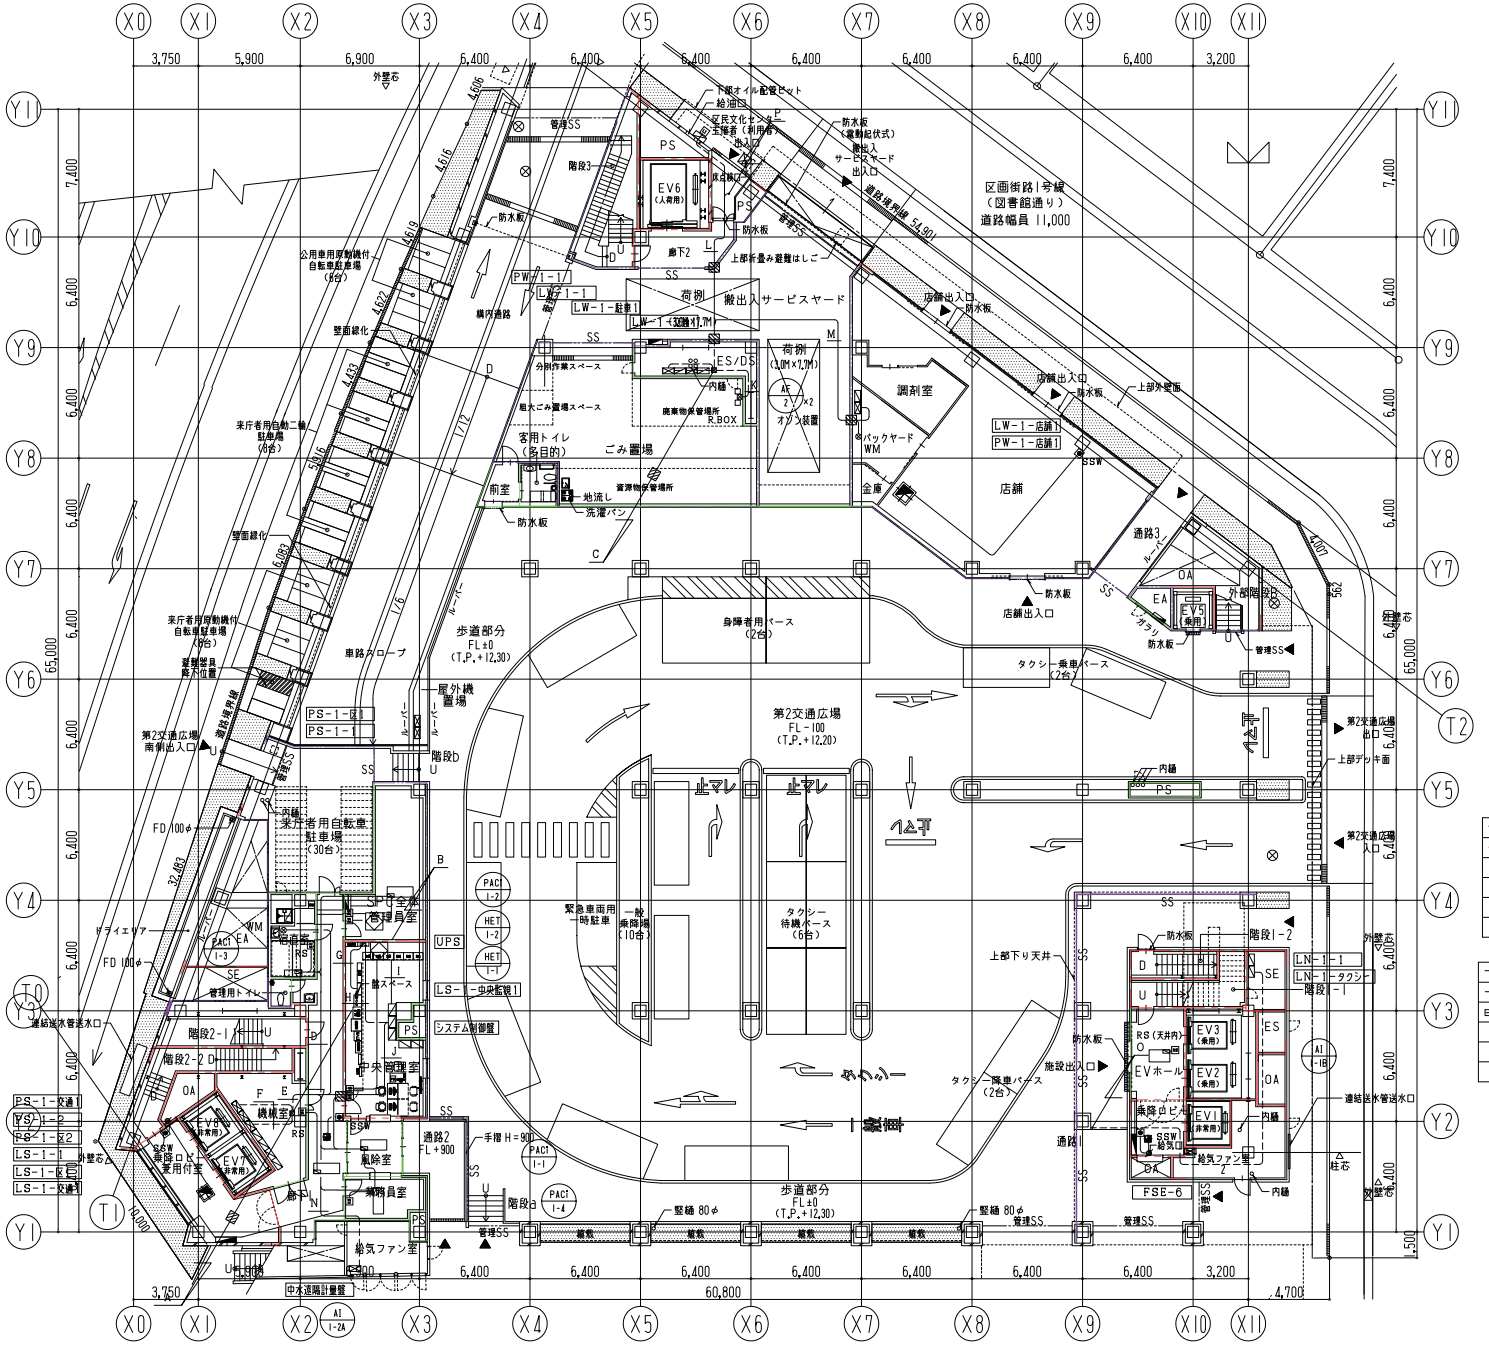

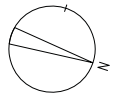

区画凡例

	防火区画
	防火区画
	防煙区画

配線凡例

	露出配管
	隠蔽配線、天井内配線
E	区画貫通配管

配線詳細

-A-
（共用中央）
EM-VV-E 3X（E63）×1 接続×3（SCS）－1－SCS1－3）
EM-VV-V 3X インターホン接続（SCS）－1－SCS1－3条）
EM-CEE 125Ø－2C X1 雨量検知（RCP－PH－）RCP－B3－1）
EM-CEES 250－2C X1 PAC通信（ライン システム制御盤－B3F 通転手控え室内線）
EM-CEES 125Ø－2C X1 PAC通信（ライン B1F MDF 室内側－1F 中央管理室内線）
EM-KPEE 0.75Ø－10P X1 PS－1－EV2－RS－B1－1（直方配線）
EM-KPEE 0.75Ø－5P X1 PS－1－交通1－RS－B1－1（直方配線）
EM-KPEES 0.75Ø－1P X3 非常用WM－RS－B1－2（直線）
EM-KPEES 0.75Ø 1P X3 中水引き込みWM（WM－中水計量器×2、中水計量器－RS－B1－2）

-B-
（共用中央）
EM-VV-E 4X（E75）×1 接続×4（SCS）－4－SCS3－1）
EM-VV-V 4X インターホン接続（SCS）－4－SCS3－1条）
EM-LANケーブル LANX1（最大4本）
EM-LANケーブル 8X EV-XB（5P－5P FV）
EM-HP 1.2 －3P X2 動力給電状態、自家発確立、自家発通用切替盤
EM-CEES 250－2C X3 PAC通信×3（システムライン システム制御盤より）
EM-CEES 250－2C X1 PAC通信×1（ライン IF5PC管理室内線－ネオ－室内線）
EM-CEE 125Ø－2C X1 雨量検知（RCP－PH－）RCP－B3－1）

-G-
（共用中央）
EM-KPEES 0.75Ø－3P X1（ラック） オイルレベル信（L1番－RS－B1－3）
EM-KPEES 0.75Ø－3P X1 オイルレベル計（B1F オイルタンク－L1番）
EM-KPEE 0.75Ø－5P X2 PW－1－PS－1－交通1－RS－B1－3（直方配線）
EM-KPEE 0.75Ø－10P X1 PW－1－1－RS－B1－3（直方配線）
EM-KPEES 0.75Ø－1P X1 店舗上水WM－RS－B1－3（直方配線）
EM-CEE 125Ø－5C X1 オイルサービスタンクフロート

-D-
（共用中央）
EM-KPEES 125Ø－2C X2（コロガシ）PAC通信×2（ライン IF内蔵置り、2F ドーム室へ）
EM-KPEES 0.75Ø－1P X1 給湯室WM－RS－B1－2（直方配線）

-E-
（共用中央）
EM-VV-E 3X（E63）×3 接続×3（SCS）－1－SCS1－3）
EM-VV-V 3X インターホン接続（SCS）－1－SCS1－3条）
EM-VV-E 4X 接続×4（SCS）－4－SCS3－1）
EM-VV-V 4X インターホン接続（SCS）－4－SCS3－1条）
EM-CEES 125Ø－2C X1 PAC通信（ライン システム制御盤－B3F 通転手控え室内線）
EM-CEES 125Ø－2C X1 PAC通信（ライン B1F MDF 室内側－1F 中央管理室内線）
EM-CEES 125Ø－2C X3 PAC通信×3（システムライン システム制御盤より）
EM-KPEES 0.75Ø－1P X1 給湯室WM－RS－B1－2（直線）
EM-LANケーブル LANX1（最大4本）
EM-LANケーブル 8X EV-XB（5P－5P FV）
EM-HP 1.2 －3P X2 動力給電状態、自家発確立、自家発通用切替盤
EM-KPEES 0.75Ø－1P X3 中水引き込みWM（WM－中水計量器×2、中水計量器－RS－B1－2）

-F-（共用中央）
EM-KPEE 0.75Ø－10P X1（E25）×2 PS－1－交2－RS－B1－1（直方配線）
EM-KPEE 0.75Ø－5P X1 PS－1－交通1－RS－B1－1（直方配線）

-G-
（共用中央）
EM-CE 5.5Ø － 3C X1（カラーマル） LS－1－中央監視～UPS（UPS1次側）

-H-
（共用中央）
EM-CE 5.5Ø － 3C X1（カラーマル） UPS～システム制御盤（UPS2次側）
EM-CEE 125Ø－2C X1 UPS～システム制御盤（UPS予備）

-I-
（共用中央）
EM-HP 0.9 －10P X1 防災盤～システム制御盤（火災信号）

-J-
（共用中央）
EM-VV-E 3X（コロガシ） 接続×3（SCS）－1－SCS1－3）
EM-VV-V 3X インターホン接続（SCS）－1－SCS1－3条）
EM-VV-E 4X 接続×4（SCS）－4－SCS3－1）
EM-VV-V 4X インターホン接続（SCS）－4－SCS3－1条）
EM-CEES 125Ø－2C X1 PAC通信（ライン システム）
EM-LANケーブル LANX1（最大4本）
EM-LANケーブル 8X EV-XB（5P－5P FV）
EM-HP 1.2 －3P X2 動力給電状態、自家発確立、自家発通用切替盤

-K-
（共用中央）
EM-CEE 2Ø －2C X1（E25）×1 PW－1－1－オゾン装置R、BOX（のみの）

-L-
（共用中央）
EM-KPEES 0.75Ø－3P X1（コロガシ） オイルレベル信（L1番－RS－B1－3）
EM-KPEES 0.75Ø－3P X1 オイルレベル計（B1F オイルタンク－L1番）

-M-
（共用中央）
EM-KPEES 0.75Ø－1P X1（コロガシ） 店舗上水WM－RS－B1－3（直方配線）
EM-KPEE 0.75Ø－5P X1 PW－1－店舗1－RS－B1－3（直方配線）

-N-
（共用中央）
EM-KPEES 0.75Ø－1P X3（ドア22ø） 中水引き込みWM（WM－中水計量器×2、中水計量器－RS－B1－2）

-O-
（共用中央）
EM-KPEES 0.75Ø－1P X1（E19） LN－1－タクシー－RS－2－1（直線）

-P-
（共用中央）
EM-CEE 125Ø－5C X1（ラック） オイルサービスタンクフロート

自動機器凡例

シンボル	記号	配線	（配管）	名称	備考
▣	RS	EM-CPEE 1.2 － 1P	（E19）（PFS16）	パッケージリモコン（メーカー附属）	2ヶ所(H=1450)
▣	SSW	EM-HP 0.9 － 3P	（E19）（PFS16）	排煙口スイッチ	1ヶ所(H=1250)
⊗	WM	EM-KPEES 0.75Ø － 1P	（E19）（PFS16）	給水メーター	J.BOXにマジョイント
▣	HS	EM-CPEE 1.2 － 1P	（E19）（PFS16）	ロスナイリモコン（メーカー付属）	1ヶ所(H=1250)

鹿島・東畑設計共同企業体

鹿島建設株式会社一級建築士事務所
株式会社東畑建築事務所

設備 協力会社
会社名 新菱冷熱工業(株) 横浜支店
担当者

竣工図 2013.02.28
工事監理 設計 施工


戸塚駅西口第1地区第二種市街地再開発事業に伴う
公益施設整備事業新築工事
空調設備（自動制御設備）
1階平面図

SCALE 1:50(A1),1:100(A3) DATE 2011－4－28
設計責任者 平岡 雅徳
設計担当者 弘吉 豊仁 伸介 誠仁 中川 越 鈴木 健介 静香 広告 小沢 真吾 武藤 敏明
QA担当者
CG作図担当者

一級建築士 241773 八木 悟

JOB 090536B
DWG M－464

本図面は建物の維持管理のための参考資料です。建物の現状と図面が完全に一致していることを保証するものではありません。

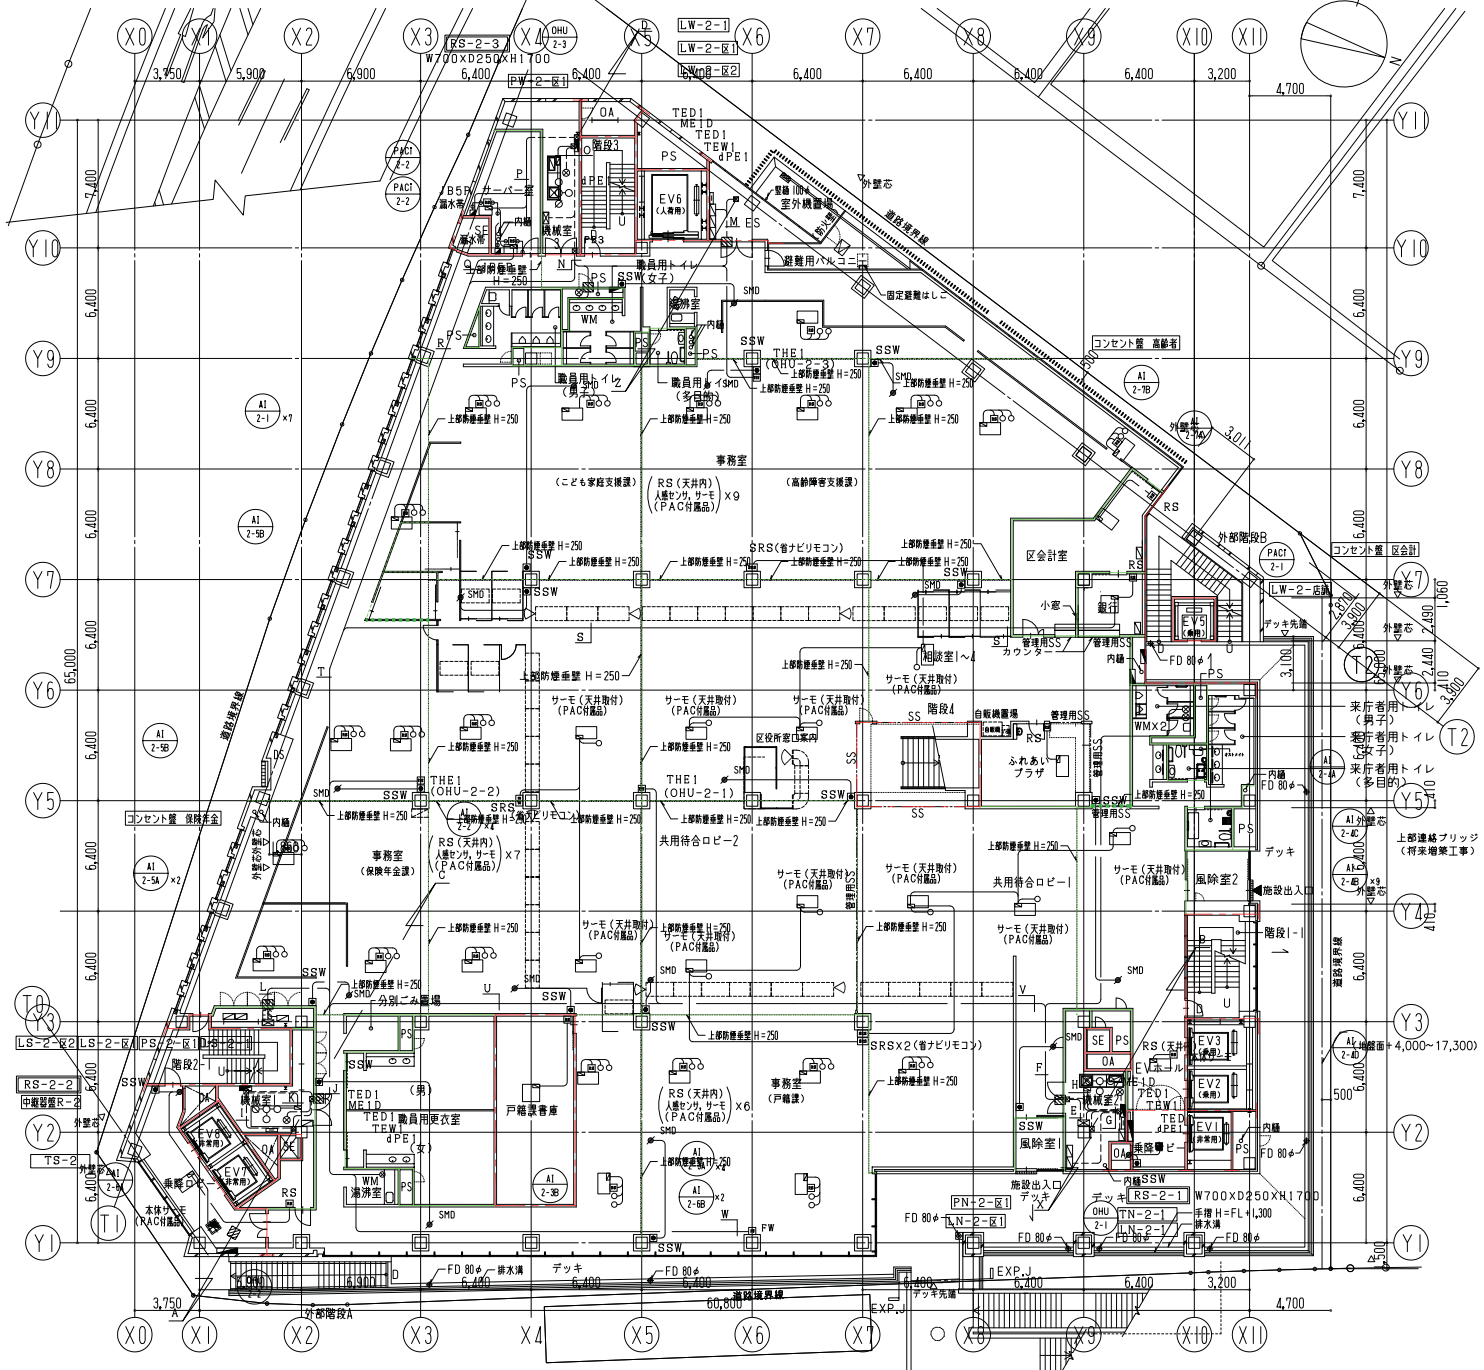

配線設備

-A-
(共用中央)				
EM-VTV-E	X4 (E75)X1	断線×4 (SCS1-4-SCS3-1)		
EM-VTV-V	X4	インターホン断線 (SCS1-4-SCS3-1本)		
EM-LANケーブル	X1	LANX1 (敷えるCAT6)		
EM-LANケーブル	X8	FWX8 (2F～5F FW)		
EM-HP 12 - 3P	X2	動力設備状態、自家発運転、自家発商用切替通報		
EM-CEES 125Ø - 2C	X4	PAC通信X4 (1F,3,4ライン)		
EM-CEE 125Ø - 2C	X1	雨量検知 (RCP-PH-1-RCP-B3-1)		

-B-
(共用中央)				
EM-VTV-E	X1	(E63)X1	断線 (SCS3-1)	
EM-VTV-V	X1		インターホン断線 (SCS3-1本)	
EM-LANケーブル	X1		LANX1 (敷えるCAT6)	
(区議所)				
EM-CEES 125Ø - 2C	X3		末端差圧X3 (2F及び屋根～RCP-PH2)	

-C-
(共用中央)				
EM-VTV-E	X2	(E63)X1	断線 (SCS3-2)	
EM-VTV-V	X2		インターホン断線 (SCS3-4本SCS2-2)	
EM-LANケーブル	X7		FW用LANX7 (Ethernet)	
EM-CEES 125Ø - 2C	X2		PAC通信X2 (2,4ライン)	
EM-HP 12 - 3P	X2		動力設備状態、自家発運転、自家発商用切替通報	
EM-CEE 125Ø - 2C	X1		雨量検知 (RCP-PH-1-RCP-B3-1)	

-D-
(共用中央)				
EM-VTV-E	X1	(E63)X1	断線 (SCS2-1)	
EM-VTV-V	X1		インターホン断線 (SCS2-1本)	
EM-CEES 125Ø - 2C	X1		PAC通信X1 (1ライン)	
(オイルポンプ棟)				
EM-CEE 125Ø - 5C	X1		オイルサービスタンクフロート	

-E-
(共用中央)				
EM-KPEE 0.75Ø - 10P	X1	(E25)X1	PN-2-区1-OHU-2-2(直方監視)	

-F-
(共用中央)				
EM-VTV-E	X1	(コロガシ)	断線 (SCS3-1 中央より)	
EM-VTV-V	X1		インターホン断線 (SCS3-1本中央より)	
EM-KPEE 0.75Ø - 10P	X1		PN-2-区1-OHU-2-2(直方監視)	
EM-KPEES 0.75Ø - 1P	X2		集中運用×1/WMX2-RS-2-2(積算)	
EM-CEE 20 - 3C	X1		待合ロビーTHE-OHU-2-1	
EM-CEES 125Ø - 2C	X2		末端差圧X2 (THU-2-2-3-RCP-PH2)	
EM-LANケーブル	X1		LANX1 (敷えるCAT6、中央よりRS3-1へ)	

-G-
(共用中央)				
EM-VTV-E	X2	(E63)X1	断線 (SCS1-4IN,OUT)	
EM-VTV-V	X2		インターホン断線 (SCS1-4本IN,OUT)	
EM-KPEES 0.75Ø - 1P	X2		集中運用×1/WMX2-RS-2-2(積算)	
EM-CEE 20 - 3C	X1		待合ロビーTHE-OHU-2-1	
EM-CEES 125Ø - 2C	X2		末端差圧X2 (THU-2-2-3-RCP-PH2)	
EM-LANケーブル	X1		LANX1 (敷えるCAT6、中央よりRS3-1へ)	
EM-KPEE 0.75Ø - 10P	X1	(E31)X1	PN-2-区1-OHU-2-1(直方監視)	
EM-KPEE 0.75Ø - 5P	X1		PN-2-区1-RS-2-1(直方監視)	
EM-KPEES 0.75Ø - 1P	X2	(E25)X1	PS-2-区1-OHU-2-2-2(直方監視)	
EM-CE 350 - 3C	X1	(E25)X1	LN-2-1-RS-2-1(敷設無)	

-H-
EM-VTV-E	X2	(E39)X1	断線 (SCS3-1IN,OUT)	
EM-CEE 20 - 3C	X1		待合ロビーTHE-OHU-2-1	
EM-KPEE 0.75Ø - 10P	X1		PN-2-区1-OHU-2-1(直方監視)	

-I-
EM-VTV-E	X2	(E39)X1	断線 (SCS1-4IN,OUT)	
EM-VTV-V	X2		インターホン断線 (SCS1-4本IN,OUT)	

-J-
(共用中央)				
EM-VTV-E	X2	(E63)X2	断線×2 (中央よりSCS3-1,SCS2-1)	
EM-VTV-V	X2		インターホン断線×2 (中央よりSCS3-1本,SCS2-1本)	
EM-KPEES 0.75Ø - 1P	X1		給湯室WMX1-RS-2-2(積算)	
EM-CEE 20 - 3C	X1		事務室室THE-OHU-2-2	
EM-CEES 125Ø - 2C	X1		末端差圧X1 (THU-2-2-RCP-PH2)	
EM-LANケーブル	X1		LANX1 (敷えるCAT6、中央よりRS3-1へ)	
EM-LANケーブル	X1		FW (5F FW)	
EM-KPEE 0.75Ø - 10P	X1		PN-2-区1-OHU-2-2(直方監視)	
EM-KPEE 0.75Ø - 10P	X1		PS-2-区1-OHU-2-2(直方監視)	
EM-KPEE 0.75Ø - 10P	X1		PS-2-区1-RS-2-2(直方監視)	
EM-CEES 125Ø - 2C	X3		PAC通信X3 (1ライン,3ライン,4ラインOUT)	
EM-CE 350 - 3C	X1		LS-2-1-RS-2-2(敷設無)	

-K-
(共用中央)				
EM-VTV-E	X2	(E51)X1	断線 (SCS1-4IN,OUT)	
EM-VTV-V	X2		インターホン断線 (SCS1-4本IN,OUT)	
EM-KPEE 0.75Ø - 10P	X1		PN-2-区1-OHU-2-2(直方監視)	
EM-KPEE 0.75Ø - 10P	X1		PS-2-区1-OHU-2-2(直方監視)	
EM-CE 20 - 3C	X1		事務室室THE-OHU-2-2	

-L-
(共用中央)				
EM-KPEE 0.75Ø - 10P	X1	(コロガシ)	PS-2-区1-RS-2-2(直方監視)	
EM-KPEE 0.75Ø - 10P	X1		PS-2-区1-OHU-2-2(直方監視)	
EM-CE 350 - 3C	X1		LS-2-1-RS-2-2(敷設無)	

-M-
(共用中央)				
EM-CE 350 - 3C	X1	(E25)X1	LV-2-1-RS-2-3(敷設無)	
EM-CE 1250 - 5C	X1		オイルサービスタンクフロート	

-N-
(共用中央)				
EM-CE 350 - 3C	X1	(E51)X1	LV-2-1-RS-2-3(敷設無)	
EM-VTV-E	X1		断線 (SCS2-1)	
EM-VTV-V	X1		インターホン断線 (SCS2-1本)	
EM-KPEES 0.75Ø - 1P	X1		集中運用トイレWMX1-RS-2-1(積算)	
EM-CEES 125Ø - 2C	X1		末端差圧X1 (THU2-3-RCP-PH2)	
EM-CEE 20 - 3C	X1		事務室THE-OHU-2-2	
EM-CEE 1250 - 5C	X1		オイルサービスタンクフロート	

-O-
(共用中央)				
EM-CEES 125Ø - 2C	X1	(コロガシ)	PAC通信 (ライン：中央～サーバー室PAC)	

-P-
(共用中央)				
EM-CEES 125Ø - 2C	X1	(コロガシ)	PAC通信 (サーバー室PAC～上階へ)	
EM-CEE 125Ø - 2C	X2		屋水槽X2 (サーバー室PAC～上階へ)	

-Q-
(共用中央)				
EM-CEES 125Ø - 2C	X1	(コロガシ)	PAC通信 (ライン：中央～サーバー室PAC)	

-R-
(共用中央)				
EM-CEES 125Ø - 2C	X1	(コロガシ)	PAC通信 (ライン：中央～サーバー室PAC)	
EM-VTV-E	X1		断線 (SCS2-1)	
EM-VTV-V	X1		インターホン断線 (SCS2-1本)	

-S-
(共用中央)				
EM-CEES 125Ø - 2C	X2	(コロガシ)	PAC通信X2 (4ライン：中央～屋付PAC～上階)	

-T-
(共用中央)				
EM-CEES 125Ø - 2C	X2	(コロガシ)	PAC通信 (ライン：中央～サーバー室PAC)	
EM-VTV-E	X1		断線 (SCS2-1)	
EM-VTV-V	X1		インターホン断線 (SCS2-1本)	
EM-CEES 125Ø - 2C	X2		PAC通信X2 (4ライン：中央～屋付PAC～上階)	

-U-
(共用中央)				
EM-VTV-E	X1	(コロガシ)	断線 (SCS3-1 中央より)	
EM-VTV-V	X1		インターホン断線 (SCS3-1本中央より)	
EM-KPEE 0.75Ø - 10P	X1		PN-2-区1-OHU-2-2(直方監視)	
EM-LANケーブル	X1		LANX1 (敷えるCAT6、中央よりRS3-1へ)	

-V-
(共用中央)				
EM-VTV-E	X1	(コロガシ)	断線 (SCS3-1 中央より)	
EM-VTV-V	X1		インターホン断線 (SCS3-1本中央より)	
EM-KPEE 0.75Ø - 10P	X1		PN-2-区1-OHU-2-2(直方監視)	
EM-LANケーブル	X1		LANX1 (敷えるCAT6、中央よりRS3-1へ)	
EM-CEE 20 - 3C	X1		待合ロビーTHE-OHU-2-1	

-W-
(共用中央)				
EM-LANケーブル	X1	(コロガシ)	2F FW用LANX1 (Ethernet)	

-X-
(共用中央)				
EM-KPEES 0.75Ø - 1P	X1	(E19)	LN-1-タクシー-RS-2-1(積算)	

-Z-
(共用中央)				
EM-CEE 125Ø - 5C	X1	(ラック)	オイルサービスタンクフロート	

配線凡例

----------	露出配管
----------	隠蔽配線、天井内配線
E----------	区画貫通配管

区画凡例

----------	防火区画
----------	防火区画
----------	防煙区画

自動機器凡例

シンボル	記号	配線	(配管)	名称	備考
▤	RS	EM-CPEE 1.2 - 1P	(E19) (PFS16)	パッケージリモコン (メーカー附属)	2ヶ所(H=1450)
▤	SRS	EM-CPEE 1.2 - 1P	(E19) (PFS16)	省エリモコン (メーカー附属)	3ヶ所(H=1450)
▤	THE1	EM-CEE 2Ø - 3C	(E25) (PFS22)	温湿度センサー	丸ヨコ(H=1450)
◉	SSW	EM-HP 0.9 - 3P	(E19) (PFS16)	排煙口スイッチ	1ヶ所(H=1250)
⊗	WM	EM-KPEES 0.75Ø - 1P	(E19) (PFS16)	給水メーター	J.BOXにてジョイント
○	TED1	EM-CEE 2Ø - 3C	(E19) (PFS16)	ダクト挿入センサー	-
○	TEW1	付属ケーブル	(E19) (PFS16)	配管センサー	-
⊗	dPE1	EM-CEE 1.25Ø - 2C	(E19) (PFS16)	差圧センサー	-
⊘	MEID	EM-CEE 2Ø - 3C	(E19) (PFS16)	モーターダンパー	丸BOXにてジョイント
▣	FW	EM-LAN ケーブル	(E19) (PFS16)	区役所エネルギー消費量表示PC接続端子	1ヶ所(H=300)
⊶⊶	漏水帯	EM-CEE 1.25Ø - 2C	(E19) (PFS16)	漏水検知帯	J.BOXにてジョイント

鹿島・東畑設計共同企業体

鹿島建設株式会社一級建築士事務所
株式会社東畑建築事務所

設備 協力会社
会社名
新菱冷熱工業(株)
横浜支店
担当者

竣工図 2013.02.28
工事監理 製図 施工

戸塚駅西口第1地区第二種市街地再開発事業に伴う
公益施設整備事業新築工事
空調設備 (自動制御設備)
2階平面図


SCALE 1:150(A1),1:300(A3) DATE 2011 — 4 — 28
設計責任者 設計担当者 QA担当者 CD承認QA承認者
平岡 雅敏 鈴木 貴仁 中川 基 小沢 真吾 武藤 敏明
鈴木 貴仁 中川 基 杉谷 広告

一級建築士 241773
八木 佳

JOB 090536B

DWG M — 465

本図面は建物の維持管理のための参考資料です。建物の現状と図面が完全に一致していることを保証するものではありません。

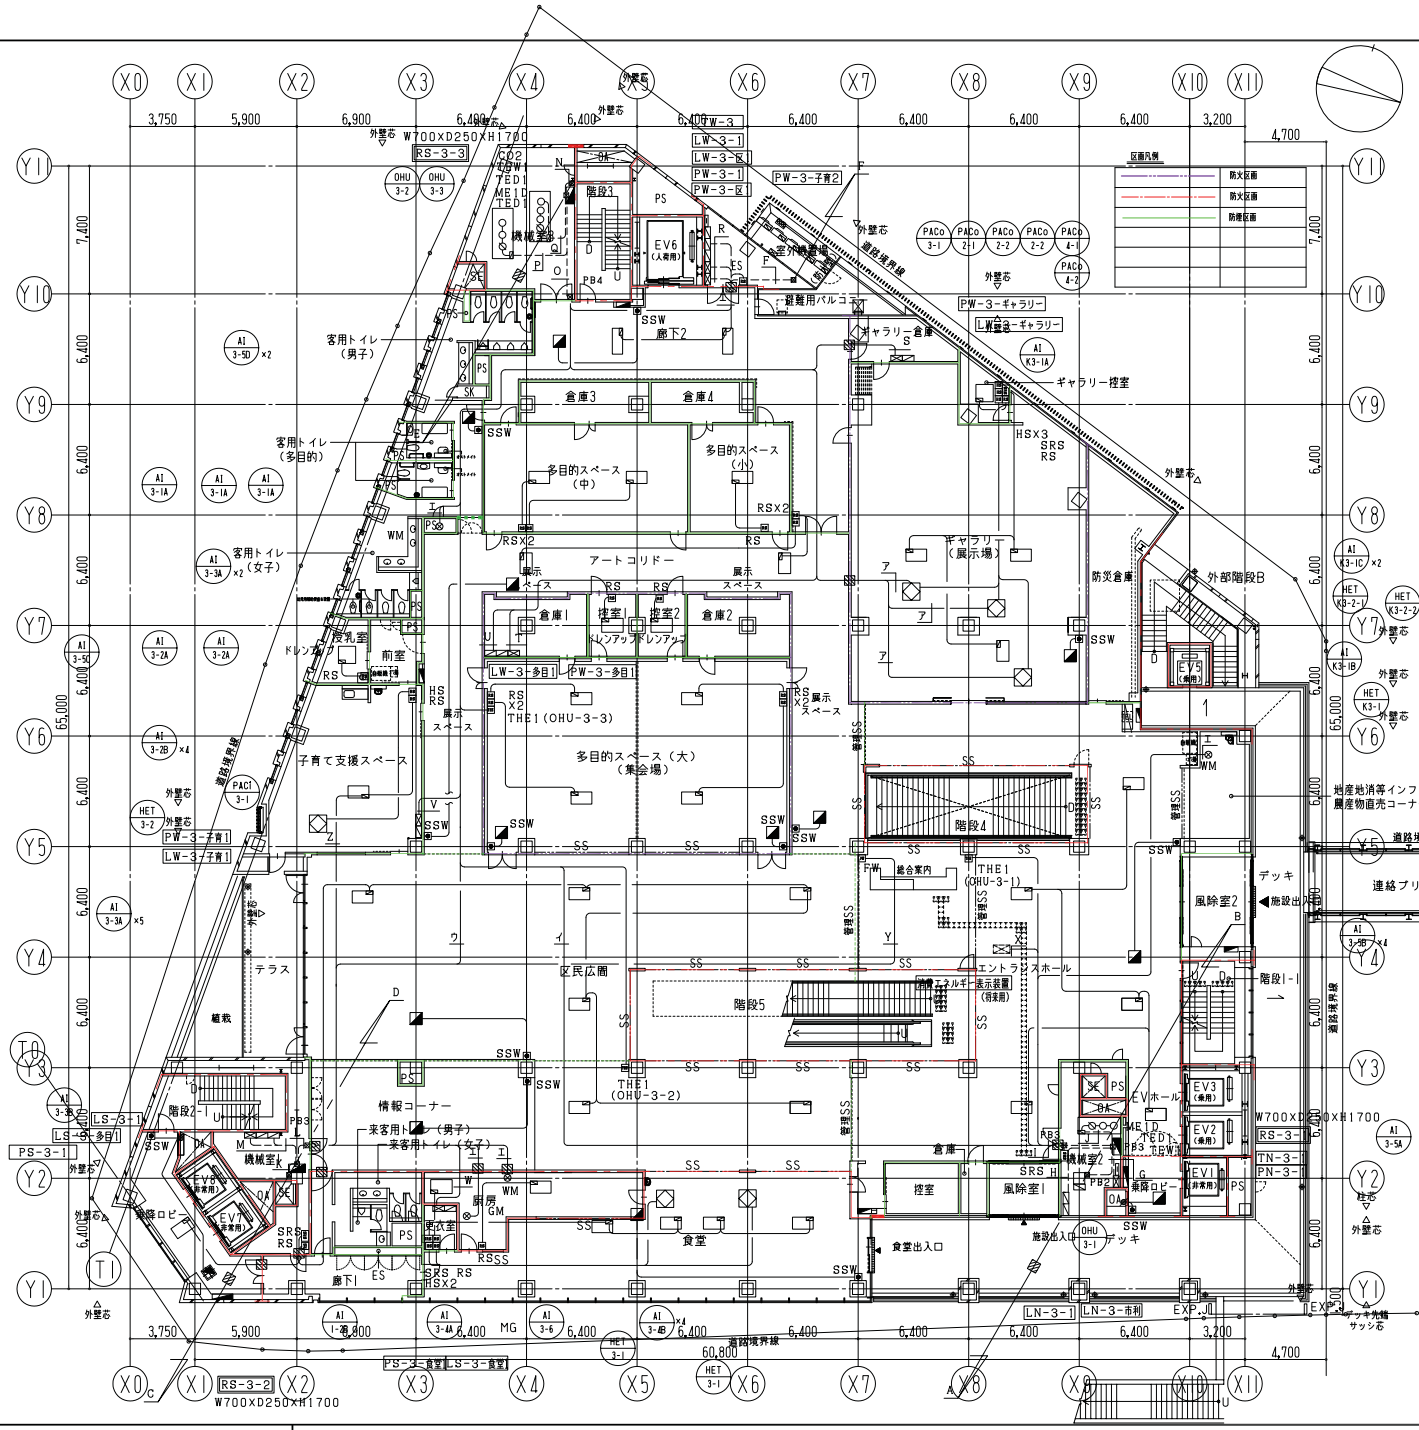

配線詳場

-A-
（共用中央）
EM-YTV-E　X1　(E63)X1　幹線(SCS3-1)
EM-YTV-V　X1　インターホン幹線(SCS3-1条)
（収容用）
EM-CEES 1.25Φ-2C　X3　未臨系ドア3（2F各外調機-RCP-PH2）
EM-LANケーブル　X1　LANX1（最大5台）
-B-
（共用中央）
EM-YTV-E　X1　(E63)X1　幹線(SCS3-1)
EM-YTV-V　X1　インターホン幹線(SCS3-1条)
（収容用）
EM-CEES 1.25Φ-2C　X3　未臨系ドア3（2F各外調機-RCP-PH2）
-C-
（共用中央）
EM-YTV-E　X2　(E63)X1　幹線(SCS1-4,SCS2-2)
EM-YTV-V　X2　インターホン幹線(SCS1-4条,SCS2-2)
EM-LANケーブル　X7　FW用,ANX6（Ethernet）
EM-CEES 1.25Φ-2C　X3　PAC通信X3（2-3ライン）
EM-HP　3Φ-3P　X2　給力配電幹線,自家発電用幹線連絡
EM-CEE 1.25Φ-2C　X1　雨量検知（RCP-PH-1-RCP-B3-1）
-D-
（共用中央）
EM-YTV-E　X8　(E63)X1　幹線(SCS1-4,SCS2-2)
EM-YTV-V　X2　インターホン幹線(SCS1-4条,SCS2-2)
EM-LANケーブル　X6　FW用,ANX5（Ethernet）
EM-CEES 1.25Φ-2C　X3　PAC通信X3（2-3ライン）
EM-HP　3Φ-3P　X2　給力配電幹線,自家発電用幹線連絡
EM-CEE 1.25Φ-2C　X1　雨量検知（RCP-PH-1-RCP-B3-1）
-E-
（共用中央）
EM-YTV-E　X1　(E63)X1　幹線(SCS2-1)
EM-YTV-V　X1　インターホン幹線(SCS2-1条)
EM-CEES 1.25Φ-2C　X1　PAC通信X1（1ライン）
（オイルポンプ置り）
EM-CEE 1.25Φ-5C　X1　オイルサービスタンクフロート
-F-
（共用中央）
EM-YTV-E　X1　(E63)X1　幹線(SCS2-1)
EM-YTV-V　X1　インターホン幹線(SCS2-1条)
EM-CEES 1.25Φ-2C　X1　PAC通信X1（1ライン）
（オイルポンプ置り）
EM-CEE 1.25Φ-5C　X1　オイルサービスタンクフロート
-G-
（共用中央）
EM-YTV-E　X2　(E51)X1　幹線(SCS3-1IN,OUT)
EM-YTV-V　X2　インターホン幹線(SCS3-1条IN,OUT)
EM-CEE 1.25Φ-2C　X1　(E31)X1　PN-3-1-RS-3-3(東方監視)
EM-KPEE 0.75Φ-5P　X1　PN-3-1-RS-3-3(東方監視)
EM-LANケーブル　X1　LANX1（最大5台）
-H-
（共用中央）
EM-CE　3.5Φ-3C　X1　(E25)X1　LN-3-1-RS-3-1(RS-3-1置電源)
-I-
（共用中央）
EM-KPEE 12mm-1P　X1　(E63)X1　エントランスホールPAC-SRS(機械室内)
EM-CEE 2Φ-3C　X1　エントランスホールTHE-OHU-3-1
EM-TVケーブル　X1　消費エネルギー表示装置-RS-3-1(OU型名)
EM-CEE 2Φ-3C　X1　消費エネルギー表示装置-RS-3-1(装置電源)
EM-KPEE 0.75Φ-5P　X1　PN-3-1-RS-3-3(東方監視)
EM-KPEE 0.75Φ-1P　X1　集定電源表示-RS-3-3（最新）
EM-KPEE 0.75Φ-10P　X1　PW-3-BI-RS-3-1(東方監視)
-J-
（共用中央）
EM-YTV-E　X2　(E31)X1　幹線(SCS3-1IN,OUT)
-K-
（共用中央）
EM-YTV-E　X2　(E51)X1　幹線(SCS1-4IN,OUT)
EM-YTV-V　X2　インターホン幹線(SCS1-4条IN,OUT)
EM-LANケーブル　X2　FW用,ANX1（Ethernet）
EM-CEES 1.25Φ-2C　X2　PAC通信X2（2ラインIN,OUT）
-L-
（共用中央）
EM-KPEE 0.75Φ-5P　X1　(E63)X1　PS-3-1-RC-3-3(東方監視)
EM-KPEE 0.75Φ-10P　X1　PS-3-1-食堂-RS-3-2(東方監視)
EM-LANケーブル　X1　FW用,ANX1（Ethernet）
EM-CEES 1.25Φ-2C　X2　PAC通信X2（2ラインIN,OUT）
EM-KPEES 0.75Φ-1P　X2　厨房WM、厨房ガス-RS-3-2(機種)
-M-
（共用中央）
EM-KPEE 0.75Φ-5P　X1　(E31)X1　PS-3-1-RS-3-3(東方監視)
EM-KPEE 0.75Φ-5P　X1　PS-3-1-RS-3-3(東方監視)
EM-CE　3.5Φ-3C　X1　(E25)X1　LN-3-1-RS-3-2(RS-3-2置電源)
-N-
（共用中央）
EM-YTV-E　X1　(E51)X1　幹線(SCS2-1IN)
EM-YTV-V　X1　インターホン幹線(SCS2-1条IN)
EM-CEES 1.25Φ-2C　X1　PAC通信X1（1ライン）
（オイルポンプ置り）
EM-CEE 1.25Φ-5C　X1　オイルギアポンプ発信（BIF～7F）
-O-
（共用中央）
EM-CEES 1.25Φ-2C　X1　(E63)X2　PW-3-BI-RS-3-3(東方監視)
EM-KPEE 0.75Φ-10P　X2　PW-3-1-RS-3-3(東方監視)
EM-CEE 2Φ-3C　X1　PW-3-1-RS-3-3(東方監視)
EM-KPEES 0.75Φ-1P　X2　PW-3-1-RS-3-3(最新X2)
EM-KPEE 0.75Φ-10P　X2　PW-3-ギャラリー-RS-3-3(東方監視)
EM-KPEE 0.75Φ-5P　X1　PW-3-多目-RS-3-3(東方監視)
EM-KPEE 0.75Φ-5P　X1　PW-3-多目-RS-3-3(東方監視)
EM-CEE 1.25Φ-2C　X1　PW-3-多目-RS-3-3(東方監視)
EM-KPEES 0.75Φ-1P　X1　LW-3-1-RS-3-3(最新)
EM-CEE 2Φ-3C　X1　区民広場THE-OHU-3-2
EM-CEE 2Φ-3C　X1　多目的スペース(大)THE-OHU-3-3
EM-KPEE 0.75Φ-5P　X1　ロスティ-RS-3-3(東方監視)
EM-KPEES 0.75Φ-1P　X1　子育WM-RS-3-3(最新)
EM-YTV-E　X1　幹線(SCS2-1)
EM-YTV-V　X1　インターホン幹線(SCS2-1条)
EM-CEES 1.25Φ-2C　X1　PAC通信X1（1ライン）
（オイルポンプ置り）
EM-CEE 1.25Φ-5C　X1　オイルギアポンプ発信（BIF～7F）
-P-
（共用中央）
EM-YTV-E　X2　(E39)X1　幹線(SCS2-1IN,OUT)
EM-KPEE 0.75Φ-10P　X1　PW-3-1-DHU-3-2(東方監視)
EM-CEE 2Φ-3C　X1　区民広場THE-OHU-3-2
-Q-
（共用中央）
EM-YTV-E　X2　(E39)X1　幹線(SCS2-1IN,OUT)
EM-CEE 2Φ-3C　X1　多目的スペースTHE-OHU-3-3
-R-
（共用中央）
EM-KPEE 0.75Φ-10P　X1　(E31)X1　PW-3-BI-RS-3-1(東方監視)
EM-CEE 1.25Φ-2C　X1　PW-3-BI-RS-3-3(東方監視)
EM-KPEE 0.75Φ-10P　X2　(E39)X1　PW-3-1-RS-3-3(DHU-3-3)(東方監視)
EM-CEE 1.25Φ-2C　X1　PW-3-1-RS-3-3(東方監視)
EM-KPEES 0.75Φ-1P　X2　(E25)X1　LW-3-1-RS-3-3(最新X2)
EM-CE　3.5Φ-3C　X1　(E25)X1　LW-3-1-RS-3-3(RS-3-3置電源)
-S-
（共用中央）
EM-KPEE 0.75Φ-10P　X2　(コロガシ)　PW-3-ギャラリー-RS-3-3(東方監視)
-T-
（共用中央）
EM-KPEE 0.75Φ-5P　X1　(コロガシ)　PW-3-多目-RS-3-3(東方監視)
EM-KPEE 0.75Φ-5P　X1　(コロガシ)　PW-3-多目-RS-3-3(東方監視)
EM-CEE 1.25Φ-2C　X1　PW-3-多目-RS-3-3(東方監視)
-U-
（共用中央）
EM-KPEES 0.75Φ-1P　X1　(コロガシ)　LW-3-多目-RS-3-3(機種)
-V-
（共用中央）
EM-KPEE 0.75Φ-5P　X1　(コロガシ)　PW-3-子育-RS-3-3(東方監視)
-W-
（共用中央）
EM-KPEE 0.75Φ-10P　X1　(コロガシ)　PS-3-食堂-RS-3-2(東方監視)
-X-
（共用中央）
EM-LANケーブル　X1　(コロガシ)　消費エネルギー表示装置-RS-3-1(LAN)
EM-CEE 2Φ-3C　X1　消費エネルギー表示装置-RS-3-1(装置電源)
-Y-
（共用中央）
EM-LANケーブル　X1　(コロガシ)　FW用,ANX1(Ethernet)
-Z-
（共用中央）
EM-CEES 1.25Φ-2C　X2　(コロガシ)　PAC通信X2(2ラインIN,OUT)
-ア-
（共用中央）
EM-KPEES 0.75Φ-3P　X1　(コロガシ)　ロスティ-RS-3-3(東方監視)
-イ-
（共用中央）
EM-KPEE 0.75Φ-5P　X1　(コロガシ)　PN-3-1-RS-3-3(東方監視)
EM-KPEE 0.75Φ-10P　X1　PW-3-BI-RS-3-1(東方監視)
-エ-
（共用中央）
EM-KPEES 0.75Φ-1P　X1　(コロガシ)　WMorガスメーター(機種)
-カ-
（共用中央）
EM-KPEE 0.75Φ-5P　X1　(コロガシ)　PS-3-1-RS-3-3(東方監視)
-キ-
（共用中央）
EM-KPEE 0.75Φ-10P　X1　(コロガシ)　PW-3-BI-RS-3-1(東方監視)
EM-CEE 1.25Φ-2C　X1　PW-3-BI-RS-3-3(東方監視)
EM-KPEE 0.75Φ-10P　X2　PW-3-1-RS-3-3(DHU-3-3)(東方監視)
EM-CEE 1.25Φ-2C　X1　PW-3-1-RS-3-3(東方監視)
EM-KPEES 0.75Φ-1P　X2　LW-3-1-RS-3-3(最新X2)
EM-CE　3.5Φ-3C　X1　LW-3-1-RS-3-3(RS-3-3置電源)
EM-YTV-E　X1　幹線(SCS2-1)
EM-YTV-V　X1　インターホン幹線(SCS2-1条)
EM-CEES 1.25Φ-2C　X1　PAC通信X1（1ライン）
EM-CEE 12mm-1P　X1　ESPRS-3(最新TPAC
（オイルポンプ置り）
EM-CEE 1.25Φ-5C　X1　オイルギアポンプ発信（BIF～7F）

自動調節凡例

シンボル	記号	配線	(配管)	名称	備考
▣	RS	EM-CPEE 1.2 - 1P	(E19) (PFS16)	バックージリモコン（メーカー附属）	2ケ所(H=1450)
▣	SRS	EM-CPEE 1.2 - 1P	(E19) (PFS16)	省エビリモコン（メーカー附属）	3ケ所(H=1450)
▣	THE1	EM-CEE 2Φ - 3C	(E25)(PFS22)	温湿度センサー	丸ヨコ(H=1450)
▣	SSW	EM-HP 0.9 - 3P	(E19) (PFS16)	排煙口スイッチ	1ケ所(H=1250)
⊗	WM	EM-KPEES 0.75Φ - 1P	(E19) (PFS16)	給水メーター	J.BOXにてジョイント
○	TED1	EM-CEE 2Φ - 3C	(E19) (PFS16)	ダクト挿入センサー	-
○	TEW1	付属ケーブル	(E19) (PFS16)	配管センサー	-
⊗	dPE1	EM-CEE 1.25Φ - 2C	(E19) (PFS16)	差圧センサー	-
⊘	MEID	EM-CEE 2Φ - 3C	(E19) (PFS16)	モーターダンパー	丸BOXにてジョイント
▣	FW	EM-LAN ケーブル	(E19) (PFS16)	区役所エネルギー消費量表示PC接続端子	1ケ所(H=300)

鹿島・東畑設計共同企業体		設備 協力会社 会社名 新菱冷熱工業(株) 横浜支店 担当者	竣工図 2013.02.28 工事監理 担当 竣工
鹿島建設株式会社一級建築士事務所 株式会社東畑建築事務所			

戸塚駅西口第1地区第二種市街地再開発事業に伴う
公益施設整備事業新築工事
空調設備（自動制御設備）
3階平面図


SCALE 1:50(A1),1:100(A3) DATE 2011－4－28


設計責任者	設計担当者	QA担当者	CO排出量の人担当者
平岡 雅徳	弘本 智仁 伊吉 誠仁 中川 雄 鈴木 健介 秋谷 広吾	小沢 真吾	武藤 敏明


一級建築士 241773
八木 徳

JOB 090536B
DWG M－466

本図面は建物の維持管理のための参考資料です。建物の現状と図面が完全に一致していることを保証するものではありません。

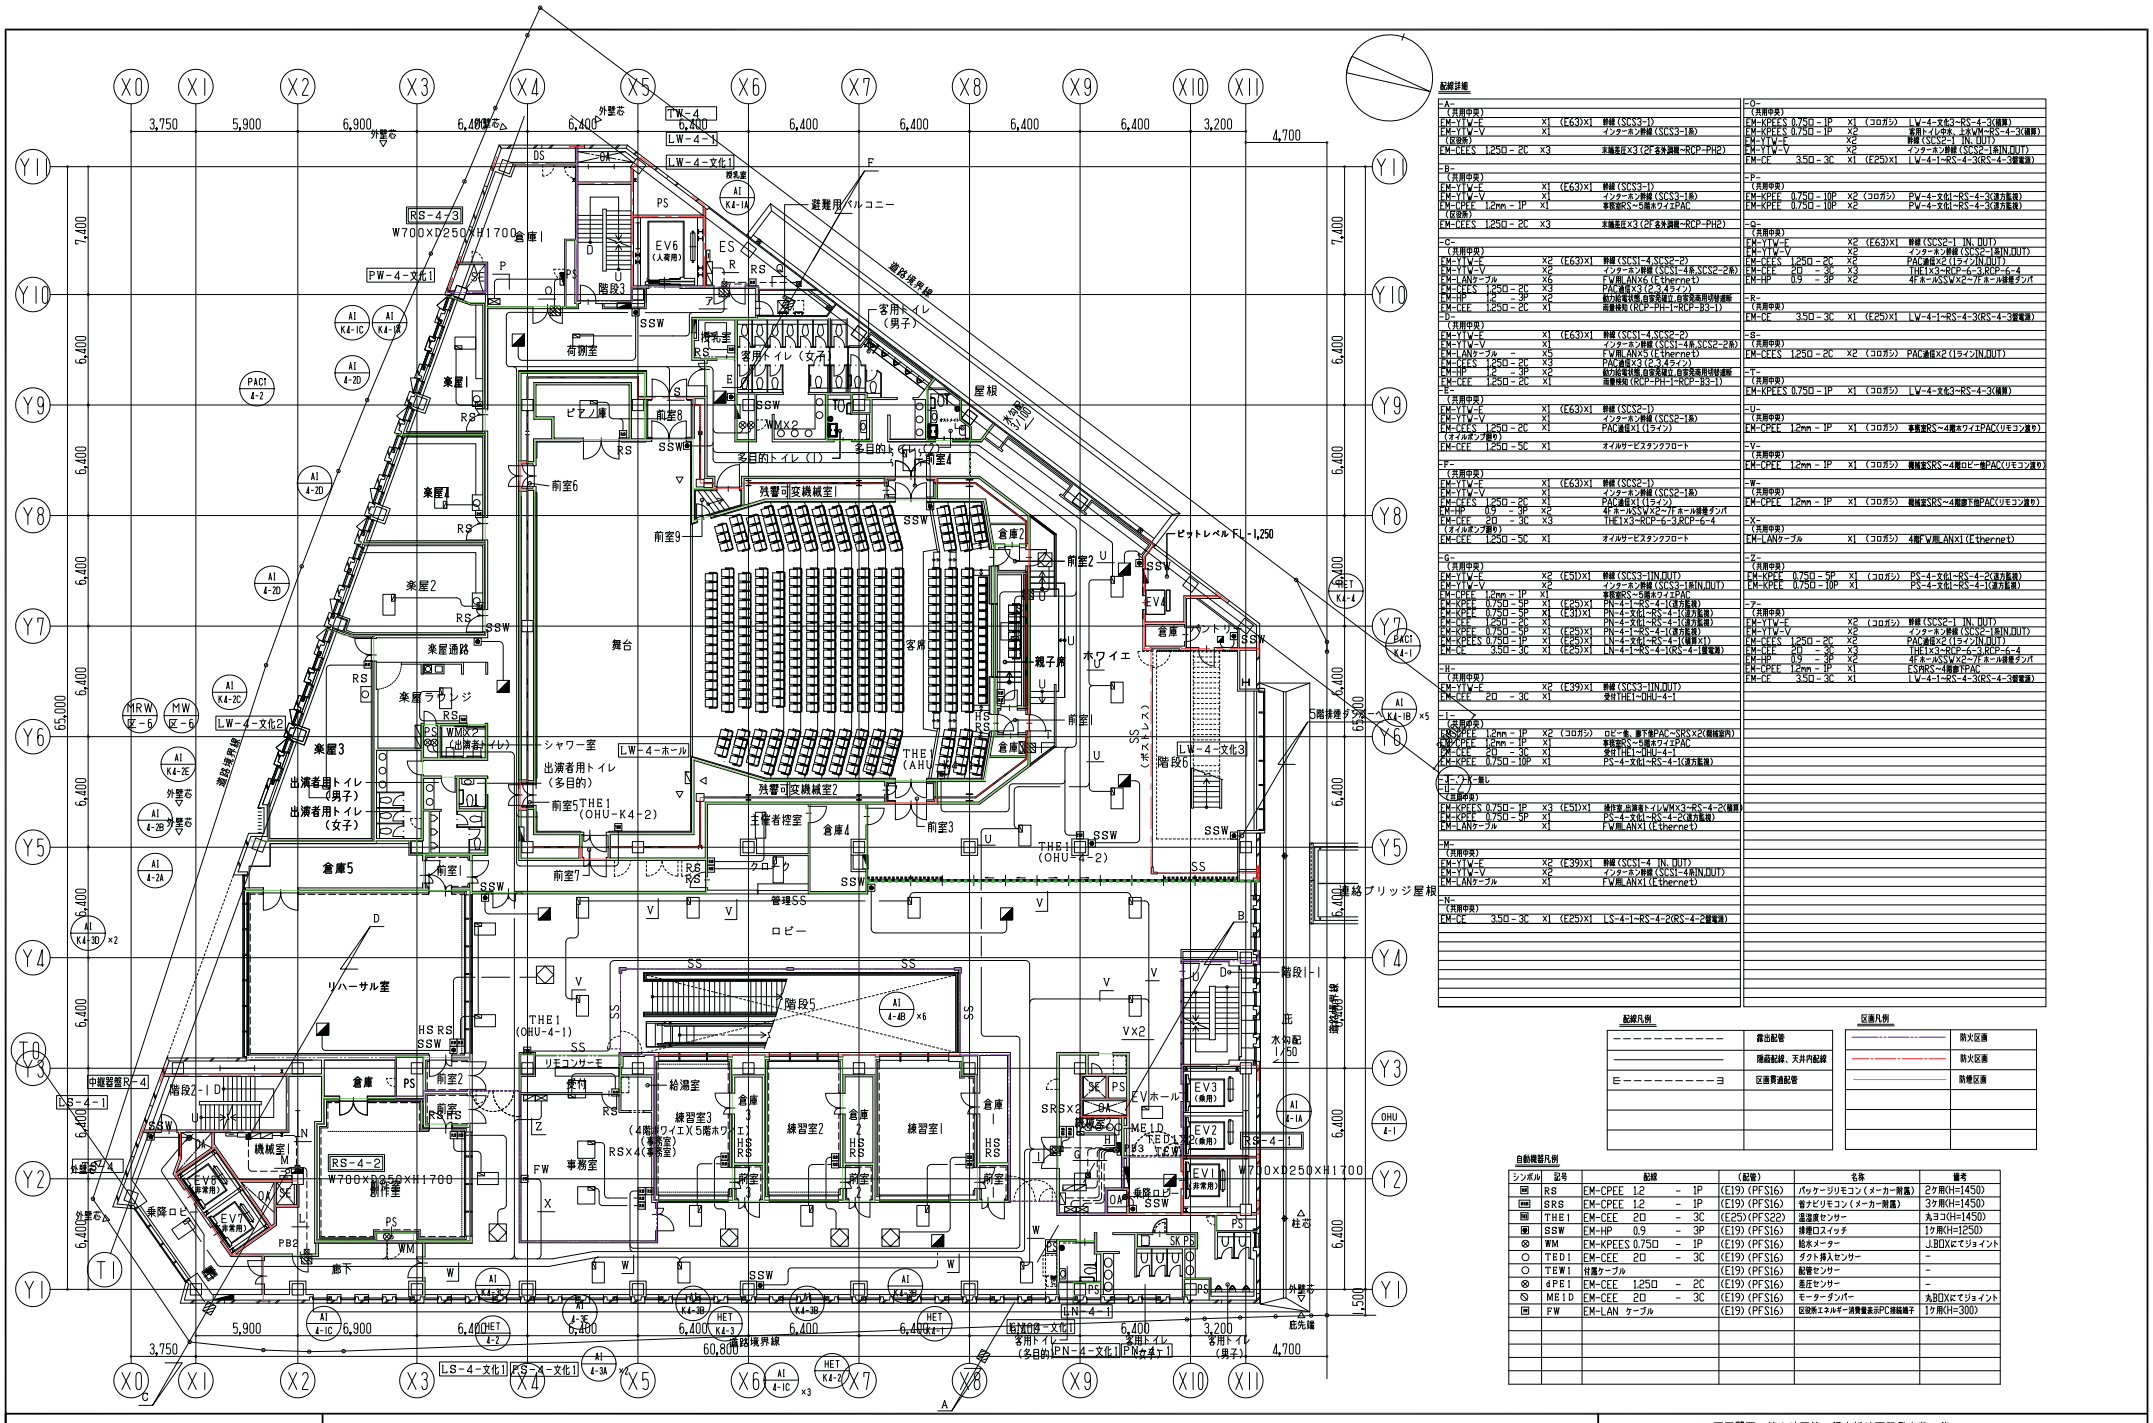
X0 X1 X2 X3 X4 X5 X6 X7 X8 X9 X10 X11
Y11 Y10 Y9 Y8 Y7 Y6 Y5 Y4 Y3 Y2 Y1
T0 T1
3,750 5,900 6,900 6,400 6,400 6,400 6,400 6,400 6,400 6,400 3,200 4,700
7,400 6,400 6,400 6,400 6,400 6,400 6

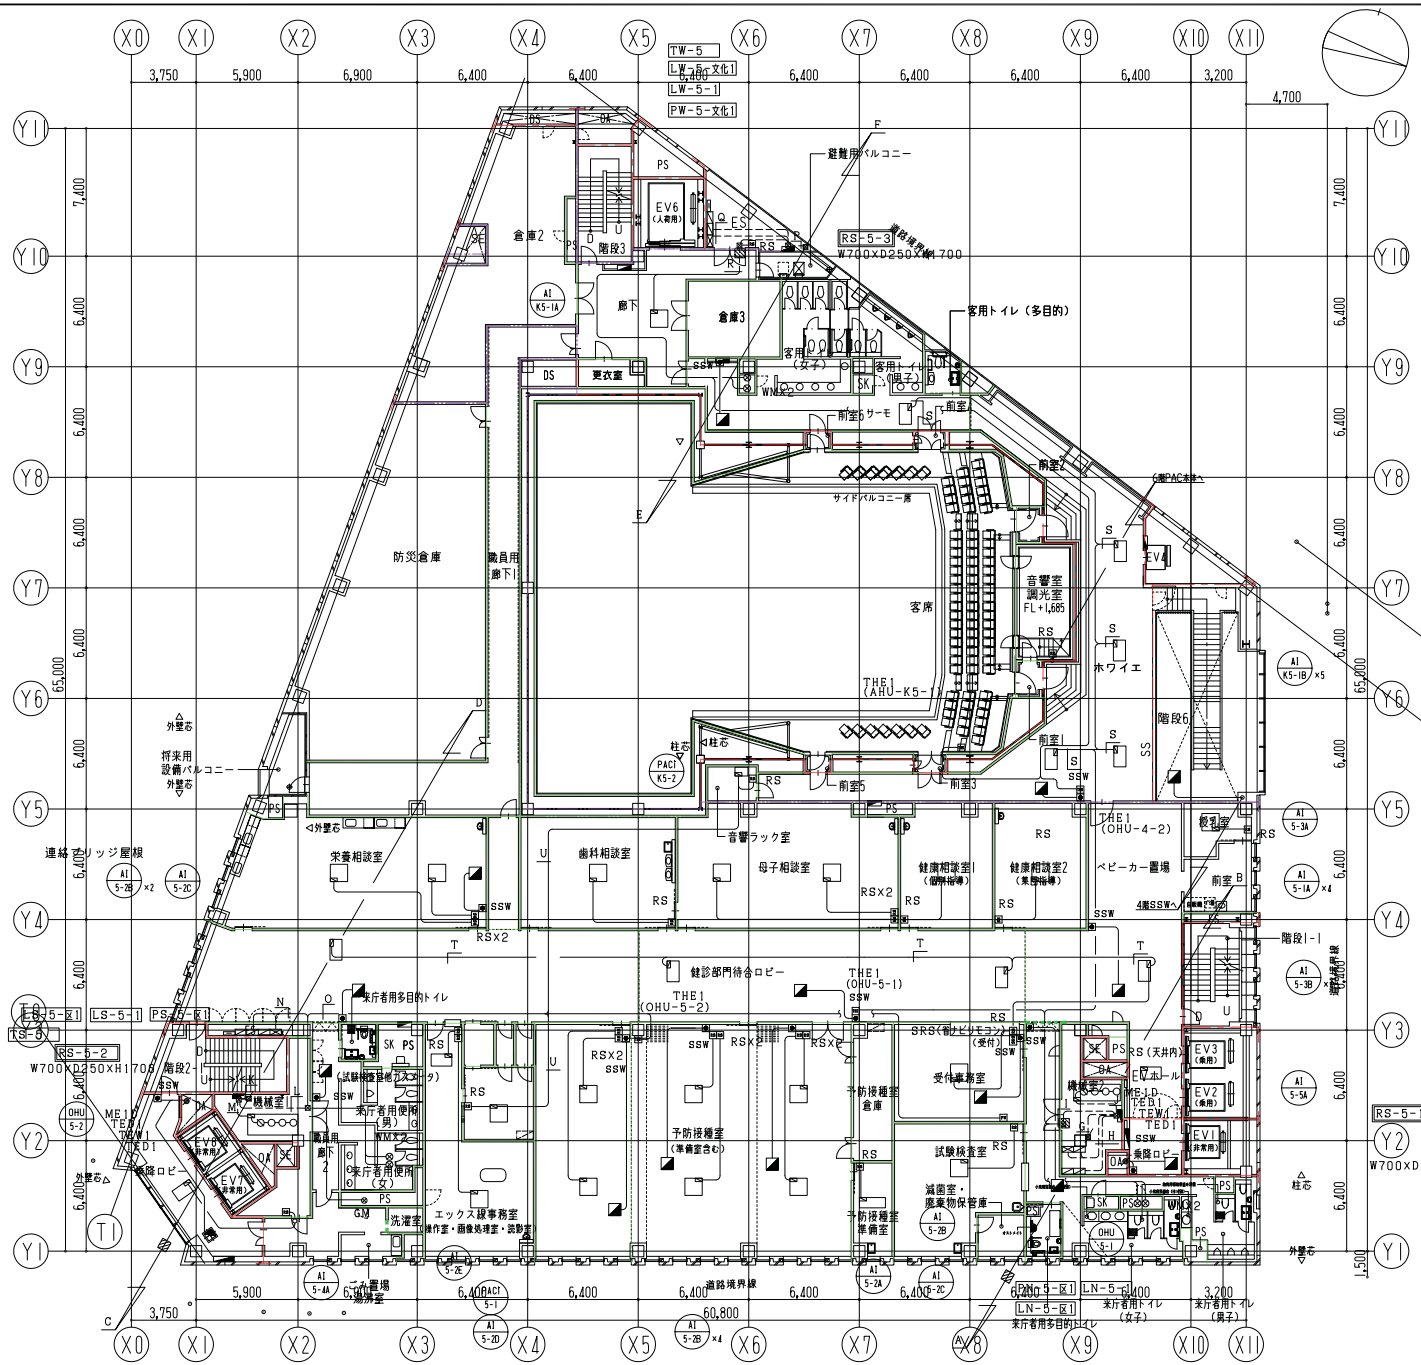
X0 X1 X2 X3 X4 X5 X6 X7 X8 X9 X10 X11
Y11 Y10 Y9 Y8 Y7 Y6 Y5 Y4 Y3 Y2 Y1
3,750 5,900 6,900 6,400 6,400 6,400 6,400 6,400 6,400 6,400 3,200
4,700
7,400 6,400 6,400 6,400 6,400 6,400 6

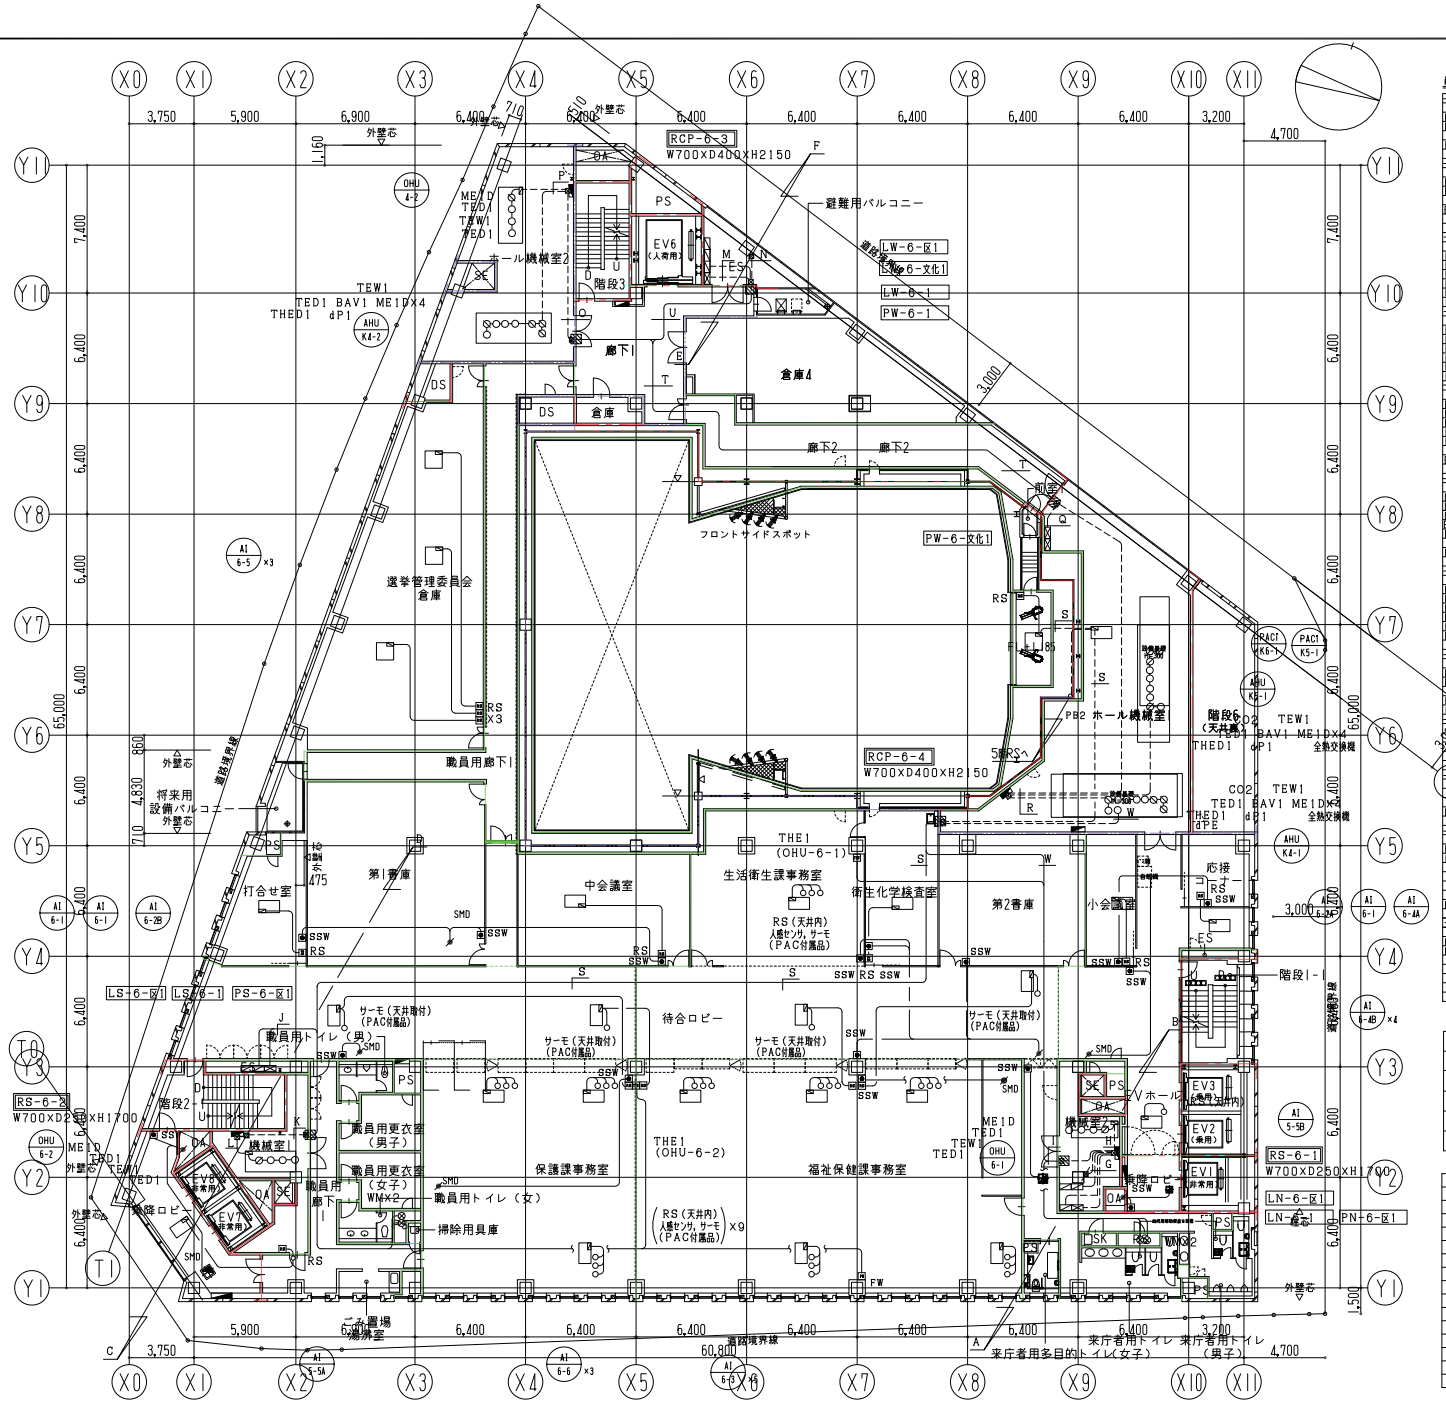

配線詳細

-A-
（共用中央）
EM-YIV-V　×1　(E63)×1　幹線（SCS2-1）
EM-YIV-V　×1　インターホン幹線（SCS3-1本）
（設置表）
EM-CEES 1.25ロ-2C　×3　末端差圧×3（2F＆外調機-RCP-PH2）

-B-
（共用中央）
EM-YIV-V　×1　(E63)×1　幹線（SCS3-1）
EM-YIV-V　×1　インターホン幹線（SCS3-1本）
（設置表）
EM-CEES 1.25ロ-2C　×4　末端差圧×4（2F,4F＆外調機-RCP-PH2）

-C-
（共用中央）
EM-YIV-V　×2　(E63)×1　幹線（SCS1-4,SCS2-2本）
EM-YIV-V　×6　インターホン幹線（SCS1-4本,SCS2-2本）
EM-LANケーブル　×4　F.W用LAN×4（Ethernet）
EM-CEES 1.25ロ-2C　×3　PAC通信×4（3ライン）
EM-HP　0.9　-3P　×2　給湯循環ポンプ（2F,4F）
EM-CPE　20　-3C　×1　給湯温度検知器（自家発運転時保護）
EM-CEE　1.25ロ-2C　×1　給湯検知（RCP-PH1-RCP-R3-1）

-D-
（共用中央）
EM-YIV-V　×2　(E63)×1　幹線（SCS1-4,SCS2-2）
EM-YIV-V　×6　インターホン幹線（SCS1-4本,SCS2-2本）
EM-LANケーブル　-　F.W用LAN×4（Ethernet）
EM-CEES 1.25ロ-2C　×3　PAC通信×4（3ライン）
EM-HP　0.9　-3P　×2　給湯循環ポンプ（2F,4F）
EM-CPE　20　-3C　×1　給湯温度検知器（自家発運転時保護）
EM-CEE　1.25ロ-2C　×1　給湯検知（RCP-PH1-RCP-R3-1）

-E-
（共用中央）
EM-YIV-E　×1　(E63)×1　幹線（SCS2-1）
EM-YIV-V　×1　インターホン幹線（SCS2-1本）
EM-CEES 1.25ロ-2C　×1　PAC通信（1ライン）
EM-HP　0.9　-3P　×2　4Fホール,SSW×2～7Fホール排煙ダンパ
EM-KPEE 0.75Φ-5P　×1　PW-6-文化1-RCP-6-3（直方監視）
（オイルポンプ置き）
EM-CEE　1.25ロ-5C　×1　オイルサービスタンクフロート

-F-
（共用中央）
EM-YIV-E　×1　(E63)×1　幹線（SCS2-1）
EM-YIV-V　×1　インターホン幹線（SCS2-1本）
EM-CEES 1.25ロ-2C　×1　PAC通信（1ライン）
EM-HP　0.9　-3P　×2　4Fホール,SSW×2～7Fホール排煙ダンパ
EM-KPEE 0.75Φ-5P　×1　PW-6-文化1-RCP-6-3（直方監視）
（オイルポンプ置き）
EM-CEE　1.25ロ-5C　×1　オイルギアポンプ発停（B1F～7F）

-G-
（共用中央）
EM-YIV-E　×2　(E51)×1　幹線（SCS3-1IN,OUT）
EM-YIV-V　×2　インターホン幹線（SCS3-1本IN,OUT）
EM-KPEES 0.75Φ-1P　×1　(E25)×1　LN-6-1-RS-6-1（電源）
EM-KPEE 0.75Φ-10P　×1　(E39)×1　PN-6-1-RS-6-1（直方監視）
EM-KPEE 0.75Φ-5P　×1　PN-6-1-DHU-6-1（直方監視）
EM-CE　3.5Φ-3C　×1　(E39)×1　LN-6-1-RS-6-1（電電線）

-H-
（共用中央）
EM-YIV-E　×2　(E51)×1　幹線（SCS3-1IN,OUT）
EM-YIV-V　×2　インターホン幹線（SCS3-1本IN,OUT）
EM-CEE　2Φ-3C　×1　生活衛生課事務室[HE]-DHU-6-1
EM-KPEE 0.75Φ-5P　×1　PN-6-1-DHU-6-1（直方監視）
EM-CEES 1.25ロ-2C　×1　末端差圧（GFAHU-K4-1-RCP-PH2）

-I-
（共用中央）
EM-KPEE 0.75Φ-10P　×2（コロガシ）　PS-6-1-RS-6-2（直方監視）
EM-KPEE 0.75Φ-5P　×1　PS-6-1-DHU-6-2（直方監視）
EM-CE　3.5Φ-3C　×1　LS-6-1-RS-6-2（RS-6-2警報線）

-J-
（共用中央）
EM-CEES 1.25ロ-2C　×2　(E63)×1　PAC通信×2（4ライン,IN,OUT）
EM-LANケーブル　×1　6階F.W用LAN（Ethernet）
EM-KPEES 0.75Φ-1P　×2　トイレ1系,SSW×RS-6-2（確認）
EM-CPE　20　-3C　×1　給湯温度検知器[HE]-DHU-6-2
EM-KPEE 0.75Φ-10P　×2　PS-6-1-RS-6-2（直方監視）
EM-KPEE 0.75Φ-5P　×1　PS-6-1-DHU-6-2（直方監視）
EM-CE　3.5Φ-3C　×1　(E25)×1　LS-6-1-RS-6-2（RS-6-2警報線）

-L-
（共用中央）
EM-YIV-E　×2　(E51)×1　幹線（SCS1-4IN,OUT）
EM-YIV-V　×2　インターホン幹線（SCS1-4本IN,OUT）
EM-KPEE 0.75Φ-5P　×1　PS-6-1-DHU-6-2（直方監視）
EM-CPE　20　-3C　×1　給湯温度検知器[HE]-DHU-6-2

-M-
（共用中央）
EM-KPEE 0.75Φ-5P　×1　(E25)×1　PW-6-1-RCP-6-4（直方監視）
EM-CE　3.5Φ-3C　×2　(E39)×1　LW-6-1-RCP-6-3,6-4（警電線）

-N-
（共用中央）
EM-CEE　2Φ-3C　×5　(E63)×1　THE1×5-6階
EM-YIV-E　×2　幹線（SCS2-1IN,OUT）
EM-YIV-V　×2　インターホン幹線（SCS2-1本IN,OUT）
EM-CEES 1.25ロ-2C　×2　PAC通信×2（1ライン,IN,OUT）

-O-
（共用中央）
EM-YIV-E　×2　(コロガシ)　幹線（SCS2-1IN,OUT）
EM-YIV-V　×2　インターホン幹線（SCS2-1本IN,OUT）
EM-CEE　2Φ-3C　×3　THE1×3-RCP-6-3へ
EM-KPEE 0.75Φ-5P　×1　PW-6-文化1-RCP-6-3（直方監視）

-P-
（共用中央）
EM-CEE　2Φ-3C　×1　(E25)×1　RCP-6-3-DHU-6-2（BAV1）
EM-CEE　2Φ-3C　×1　(E25)×1　RCP-6-3-DHU-6-4-2（SA-NET）
EM-CEE　2Φ-3C　×1　(E25)×1　RCP-6-3-DHU-6-4-5（BAV1）
EM-CEE　2Φ-3C　×1　(E25)×1　RCP-6-3-DHU-6-4-2（SA-NET）

-Q-
（共用中央）
EM-KPEE 0.75Φ-10P　×2　(E39)×1　PW-6-文化1-RCP-6-4（直方監視）

-R-
（共用中央）
EM-YIV-E　×2　(E63)×1　幹線（SCS2-1IN,OUT）
EM-YIV-V　×5　インターホン幹線（SCS2-1本IN,OUT）
EM-CEE　2Φ-3C　×2　4階系統,5階系統[HE]-RCP-6-4へ
EM-KPEE 0.75Φ-10P　×2　PW-6-1-RCP-6-4（直方監視）
EM-KPEE 0.75Φ-5P　×1　PW-6-1-RCP-6-4（直方監視）
EM-CE　3.5Φ-3C　×1　LW-6-1-RCP-6-4（警電線）
EM-KPEE 0.75Φ-5P　×1　PW-6-文化1-RCP-6-3（直方監視）

-S-
（共用中央）
EM-CEES 1.25ロ-2C　×2（E31)×1　PAC通信×2（4ライン,IN,OUT）
　　/(コロガシ)

-T-
（共用中央）
EM-YIV-E　×2　(コロガシ)　幹線（SCS2-1IN,OUT）
EM-YIV-V　×2　インターホン幹線（SCS2-1本IN,OUT）
EM-CE　2Φ-3C　×2　4階系統,5階系統[HE]-RCP-6-4へ
EM-KPEE 0.75Φ-5P　×1　PW-6-1-RCP-6-4（直方監視）
EM-CE　3.5Φ-3C　×1　LW-6-1-RCP-6-4（警電線）

-U-
（共用中央）
EM-YIV-E　×2　(コロガシ)　幹線（SCS2-1IN,OUT）
EM-YIV-V　×2　インターホン幹線（SCS2-1本IN,OUT）
EM-CE　2Φ-3C　×5　THE1×5-6へ
EM-KPEE 0.75Φ-5P　×1　PW-6-1-RCP-6-4（直方監視）
EM-CE　3.5Φ-3C　×1　LW-6-1-RCP-6-4（警電線）
EM-KPEE 0.75Φ-5P　×1　PW-6-文化1-RCP-6-3（直方監視）

-V-
（共用中央）
EM-LANケーブル　×1　(コロガシ)　6階F.W用LAN（Ethernet）

-W-
（共用中央）
EM-CEES 1.25ロ-2C　×1　(E19)／末端差圧（GFAHU-K4-1-RCP-PH2）
　　(コロガシ)

配線凡例

―――――――――	露出配管
―――――――――	隠蔽配線、天井内配線
E――――――――	区画貫通配管

区画凡例

―――――――	防火区画
―――――――	防火区画
―――――――	防煙区画


シンボル	記号	配線			(配管)	名称	備考
▣	RS	EM-CPEE 1.2	-	1P	(E19) (PFS16)	パッケージリモコン（メーカー附属）	2ケ所(H=1450)
▣	SRS	EM-CPEE 1.2	-	1P	(E19) (PFS16)	省エリモコン（メーカー附属）	3ケ所(H=1450)
▣	THE1	EM-CEE 2Φ	-	3C	(E25) (PFS22)	温湿度センサー	丸ヨコ(H=1450)
▣	SSW	EM-HP 0.9	-	3P	(E19) (PFS16)	排煙ロスイッチ	1ケ所(H=1250)
⊗	WM	EM-KPEES 0.75Φ	-	1P	(E19) (PFS16)	給水メーター	JBOXにてジョイント
○	TED1	EM-CEE 2Φ	-	3C	(E19) (PFS16)	ダクト挿入センサー	-
○	TEW1	付属ケーブル			(E19) (PFS16)	配管センサー	-
⊗	dPE1	EM-CEE 1.25Φ	-	2C	(E19) (PFS16)	差圧センサー	-
⊘	MEID	EM-CEE 2Φ	-	3C	(E19) (PFS16)	モーターダンパー	丸BOXにてジョイント
▣	FW	EM-LAN ケーブル			(E19) (PFS16)	区役所エネルギー消費量表示PC接続端子	1ケ所(H=300)

鹿島・東畑設計共同企業体

鹿島建設株式会社一級建築士事務所
株式会社東畑建築事務所

設備　協力会社
会社名　新菱冷熱工業(株)
横浜支店
担当者

竣工図　2013.02.28
工事監理　熱計　竣工

戸塚駅西口第1地区第二種市街地再開発事業に伴う
公益施設整備事業新築工事
空調設備（自動制御設備）
6階平面図


SCALE 1:50(A1),1:100(A3) DATE 2011－4－28


設計責任者　平岡 雅敏
設計担当者　弘木 智仁　伊藤 健仁　中川 雄介　鈴木 紀介　小沢 真吾　武藤 敏明
QA担当者
CO2排出人員者

一級建築士 241773
八木 健

JOB 090536B
DWG M－469

本図面は建物の維持管理のための参考資料です。建物の現状と図面が完全に一致していることを保証するものではありません。

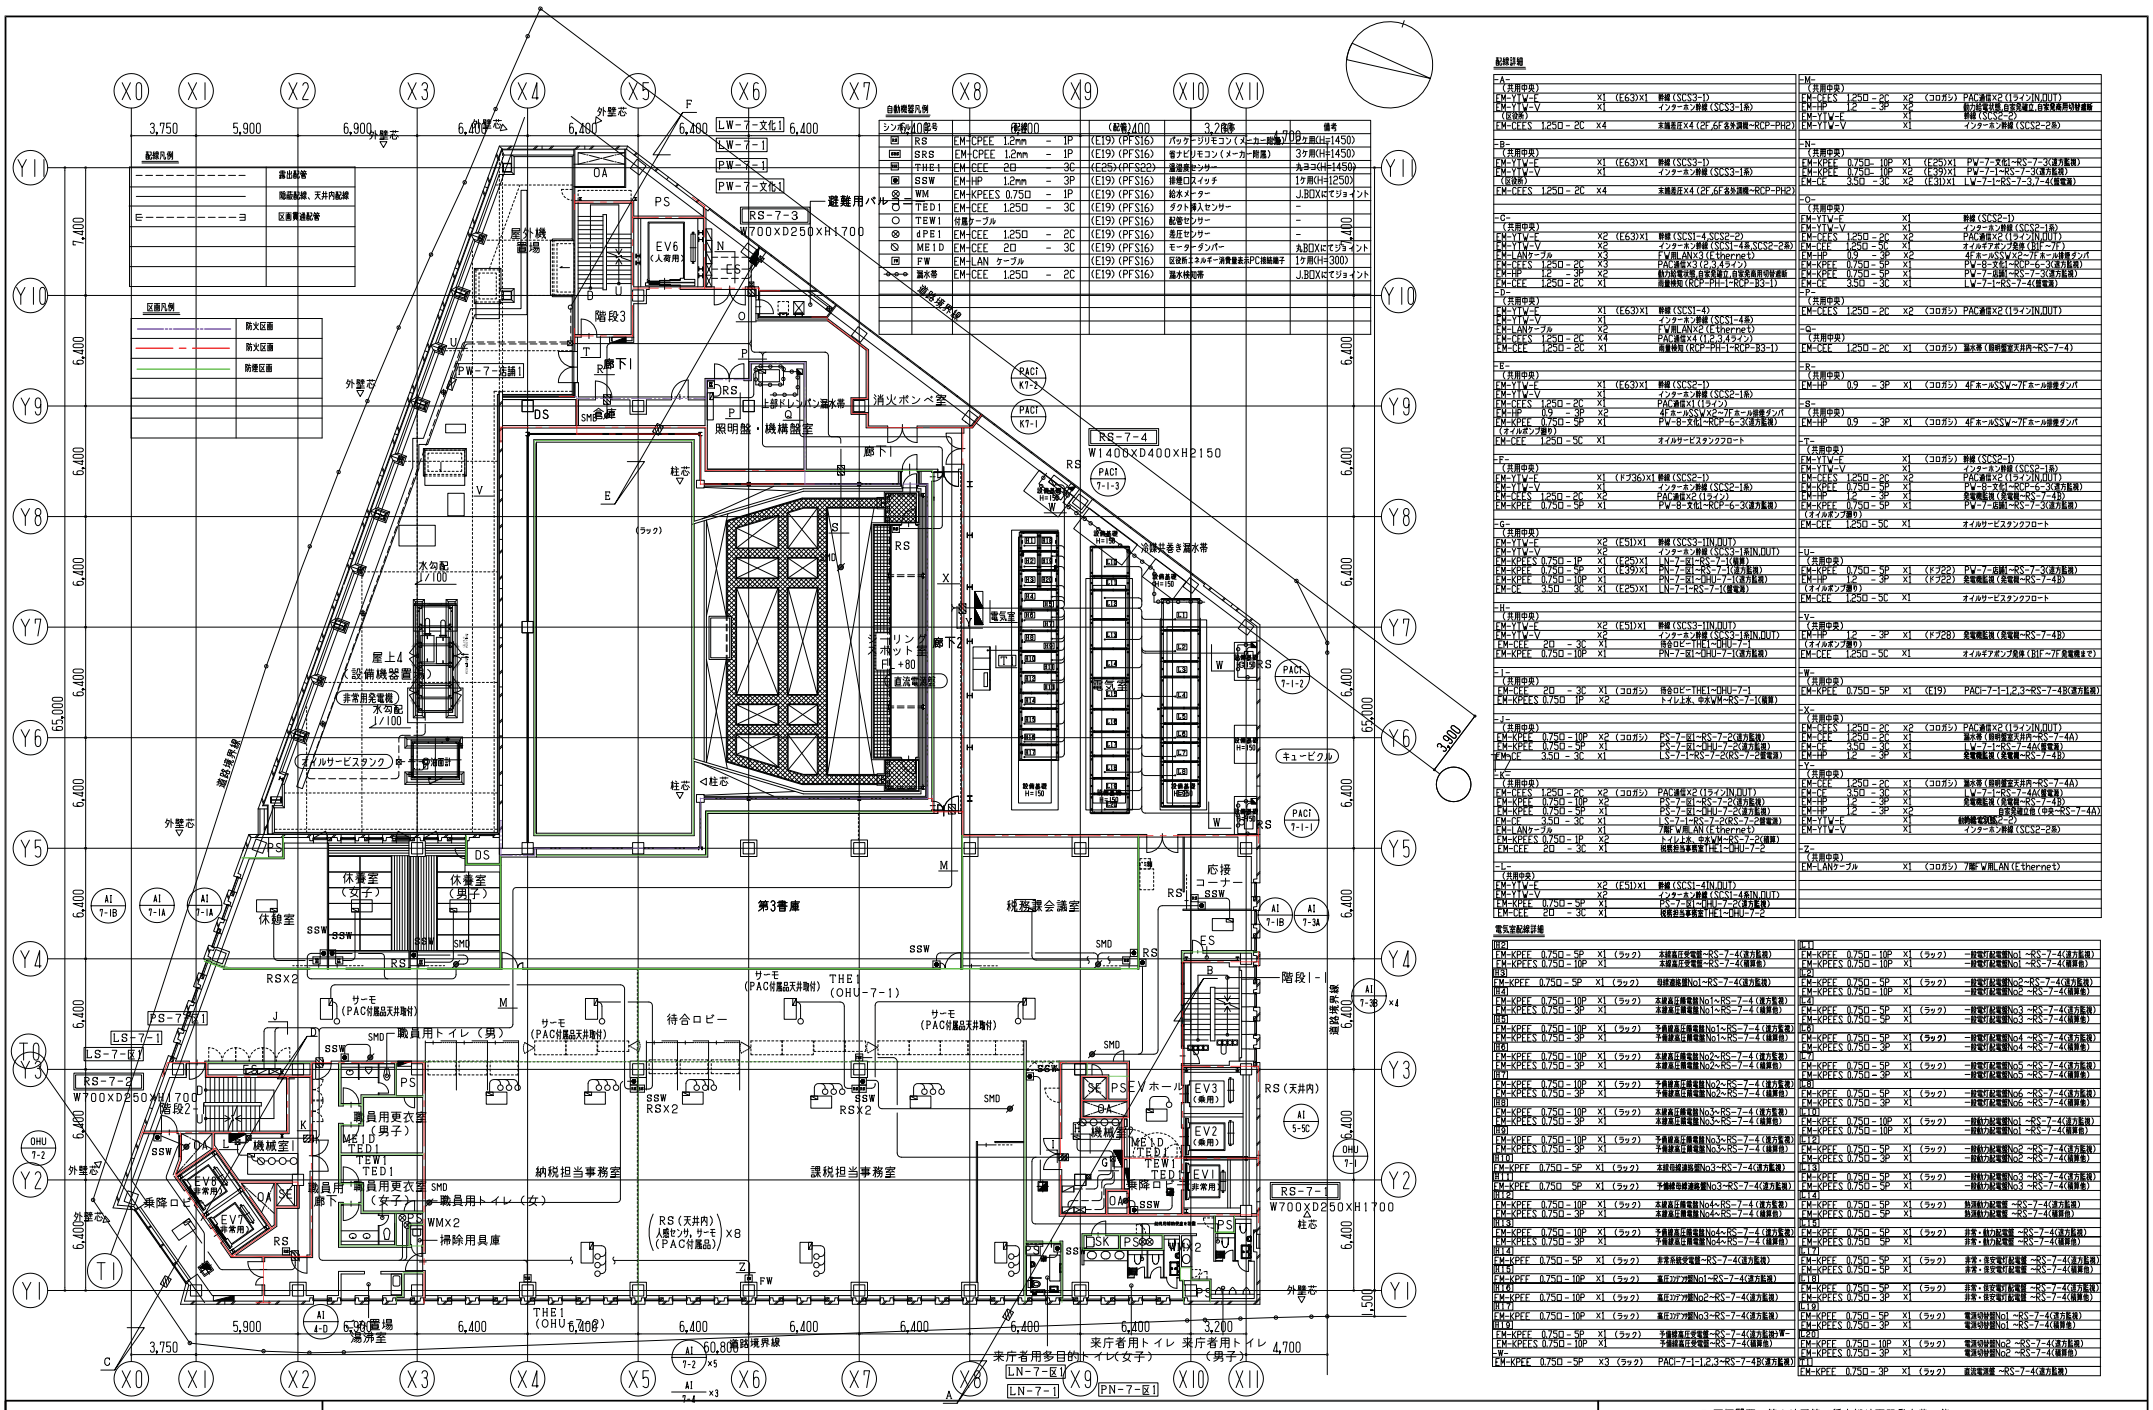
X0
X1
X2
X3
X4
X5
X6
X7
X8
X9
X10
X11
Y1
Y2
Y3
Y4
Y5
Y6
Y7
Y8
Y9
Y10
Y11
3,750
5,900
6,900
6,400
6,200
6,400
4,700
7,400
6,400
65,000
3,800
1,500
3,200
4,700
60,800
配線凡例
露出配管
隠蔽配線、天井内配線
区画貫通配管
区画凡例
防火区画
防火区画
防煙区画
自動機器凡例
シンボル
記号
仕様
(配管)
3,7階
備考
RS
EM-CPEE 1.2mm - 1P
(E19)(PFS16)
パッケージリモコン(メーカー標準)
4ヶ所(H=1450)
SRS
EM-CPEE 1.2mm - 1P
(E19)(PFS16)
省エビリモコン(メーカー標準)
3ヶ所(H=1450)
THE1
EM-CEE 2C - 3C
(E25)(PFS22)
温湿度センサー
丸ヨコ(H=1450)
SSW
EM-HP 1.2mm - 3P
(E19)(PFS16)
排煙ロスイッチ
1ヶ所(H=1250)
WM
EM-KPEES 0.75Ω - 1P
(E19)(PFS16)
給水メーター
J.BOXにてジョイント
TED1
EM-CEE 1.25Ω - 3C
(E19)(PFS16)
ダクト挿入センサー
-
TEW1
付属ケーブル
(E19)(PFS16)
配管センサー
-
dPE1
EM-CEE 1.25Ω - 2C
(E19)(PFS16)
差圧センサー
-
ME1D
EM-CEE 2Ω - 3C
(E19)(PFS16)
モーターダンパー
J.BOXにてジョイント
FW
EM-LAN ケーブル
(E19)(PFS16)
設置時ネットワーク調整業者RPC接続端子
1ヶ所(H=300)
漏水帯
EM-CEE 1.25Ω - 2C
(E19)(PFS16)
漏水検知帯
J.BOXにてジョイント
配線詳細
-A-
(共用中央)
EM-YIV-E x1 (E63)X1 幹線(SCS3-1)
EM-YIV-V x1 インターホン幹線(SCS3-1本)
(設備)
EM-CEES 1.25Ω-2C x4 末端差圧x4(2F,6F各外調機-RCP-PH2)
-B-
(共用中央)
EM-YIV-E x1 (E63)X1 幹線(SCS3-1)
EM-YIV-V x1 インターホン幹線(SCS3-1本)
(設備)
EM-CEES 1.25Ω-2C x4 末端差圧x4(2F,6F各外調機-RCP-PH2)
-C-
(共用中央)
EM-YIV-E x2 (E63)X1 幹線(SCS1-4,SCS2-2)
EM-YIV-V x2 インターホン幹線(SCS1-4本,SCS2-2本)
EM-LANケーブル x3 FWLAN4X3(Ethernet)
EM-CEES 1.25Ω-2C x3 PAC通信x3(2,3ライン)
EM-HP 12 - 3P x2 動力制御切換 自家発運転,自家発商用切替連絡
EM-CEE 1.25Ω-2C x1 前室検知(RCP-PH1-RCP-B3-1)
-D-
(共用中央)
EM-YIV-E x1 (E63)X1 幹線(SCS1-4)
EM-YIV-V x1 インターホン幹線(SCS1-4本)
EM-LANケーブル x2 FWLAN2X2(Ethernet)
EM-CEES 1.25Ω-2C x4 PAC通信x4(1,2,3ライン)
EM-CEE 1.25Ω-2C x1 前室検知(RCP-PH1-RCP-B3-1)
-E-
(共用中央)
EM-YIV-E x1 (E63)X1 幹線(SCS2-1)
EM-YIV-V x1 インターホン幹線(SCS2-1本)
EM-CEES 1.25Ω-2C x1 PAC通信x1(1ライン)
EM-HP 0.9 - 3P x2 4Fホール5SW又は7Fホール排煙ダンパ
EM-KPEE 0.75Ω-5P x1 PW-B-Z伏1-RCP-6-3(直方監視)
(オイルポンプ盤5)
EM-CEE 1.25Ω-5C x1 オイルサービスタンクフロート
-F-
(共用中央)
EM-YIV-E x1 (D736)X1 幹線(SCS2-1)
EM-YIV-V x1 インターホン幹線(SCS2-1本)
EM-CEES 1.25Ω-2C x2 PAC通信x2(1ライン)
EM-HP 0.9 - 3P x2 4Fホール5SW又は7Fホール排煙ダンパ
EM-KPEE 0.75Ω-5P x1 PW-B-Z伏1-RCP-6-3(直方監視)
-G-
(共用中央)
EM-YIV-E x2 (E51)X1 幹線(SCS2-1N,OUT)
EM-YIV-V x2 インターホン幹線(SCS2-1本N,OUT)
EM-KPEES 0.75Ω-1P x1 (E25)X1 LN-7-1-RS-7-1(直方監視)
EM-KPEE 0.75Ω-5P x1 (E39)X1 PN-7-1-RS-7-1(直方監視)
EM-KPEE 0.75Ω-10P x2 PN-7-1-RS-7-2(直方監視)
EM-CE 3.5Ω - 5C x1 (E25)X1 LN-7-1-RS-7-1(直方監視)
-H-
(共用中央)
EM-YIV-E x2 (E51)X1 幹線(SCS3-1N,OUT)
EM-YIV-V x2 インターホン幹線(SCS3-1本N,OUT)
EM-CEE 2Ω - 3C x1 待合OE-THE1-OHU-7-1
EM-KPEE 0.75Ω-10P x1 PN-7-B1-OHU-7-1(直方監視)
-I-
(共用中央)
EM-KPEE 0.75Ω-10P x2 (コロガシ) PS-7-B1-RS-7-2(直方監視)
EM-KPEE 0.75Ω-5P x1 PS-7-B1-OHU-7-2(直方監視)
EM-CE 3.5Ω - 3C x1 LS-7-1-RS-7-2(RS-7-2電気錠)
-J-
(共用中央)
EM-KPEES 0.75Ω-10P x2 (コロガシ) PAC通信x2(1ライン,IN,OUT)
EM-KPEE 0.75Ω-10P x2 PS-7-B1-RS-7-2(直方監視)
EM-KPEE 0.75Ω-5P x1 PS-7-B1-OHU-7-2(直方監視)
EM-CE 3.5Ω - 3C x1 LS-7-1-RS-7-2(RS-7-2電気錠)
EM-LANケーブル x1 7階FWLAN(Ethernet)
EM-KPEES 0.75Ω-1P x2 トイレ系 中央VM-RS-7-2(直方監視)
EM-CEE 2Ω - 3C x1 待合OE-THE1-OHU-7-2
-K-
(共用中央)
EM-KPEE 0.75Ω-2C x2 (コロガシ) PAC通信x2(1ライン,IN,OUT)
EM-KPEE 0.75Ω-10P x2 PS-7-B1-RS-7-2(直方監視)
EM-KPEE 0.75Ω-5P x1 PS-7-B1-OHU-7-2(直方監視)
EM-CE 3.5Ω - 3C x1 LS-7-1-RS-7-2(RS-7-2電気錠)
EM-LANケーブル x1 7階FWLAN(Ethernet)
EM-KPEES 0.75Ω-1P x2 トイレ系 中央VM-RS-7-2(直方監視)
EM-CEE 2Ω - 3C x1 待合OE-THE1-OHU-7-2
-L-
(共用中央)
EM-YIV-E x2 (E51)X1 幹線(SCS1-4IN,OUT)
EM-YIV-V x2 インターホン幹線(SCS1-4本IN,OUT)
EM-KPEE 0.75Ω-5P x1 PS-7-B1-OHU-7-2(直方監視)
EM-CEE 2Ω - 3C x1 待合前当事務室THE1-OHU-7-2
-M-
(共用中央)
EM-CEES 1.25Ω-2C x3 (コロガシ) PAC通信x2(1ライン,IN,OUT)
EM-HP 12 - 3P x2 動力制御切換 自家発運転,自家発商用切替連絡
(設備)
EM-YIV-E x1 幹線(SCS3-2)
EM-YIV-V x1 インターホン幹線(SCS3-2本)
-N-
(共用中央)
EM-KPEE 0.75Ω-10P x1 (E25)X1 PV-7-天伏1-RS-7-3(直方監視)
EM-KPEE 0.75Ω-10P x2 (E39)X1 PV-7-4-RS-7-3(直方監視)
EM-CE 3.5Ω - 3C x2 (E31)X1 LW-7-1-RS-7-3,7-4(電電箱)
-O-
(共用中央)
EM-YIV-E x1 幹線(SCS2-1)
EM-YIV-V x1 インターホン幹線(SCS2-1本)
EM-CEES 1.25Ω-2C x2 PAC通信x2(1ライン,IN,OUT)
EM-KPEE 0.75Ω-5P x1 オイルダンパン盤用(ロードン)
EM-HP 0.9 - 3P x2 4Fホール5SW又は7Fホール排煙ダンパ
EM-KPEE 0.75Ω-5P x1 PV-B-天伏1-RCP-6-3(直方監視)
EM-CE 3.5Ω - 3C x1 LW-7-1-RS-7-3,7-4(電電箱)
-P-
(共用中央)
EM-CEES 1.25Ω-2C x2 (コロガシ) PAC通信x2(1ライン,IN,OUT)
-Q-
(共用中央)
EM-CEE 1.25Ω-2C x1 (コロガシ) 漏水帯(厨房盤室天井内-RS-7-4)
-R-
(共用中央)
EM-HP 0.9 - 3P x1 (コロガシ) 4Fホール5SW-7Fホール排煙ダンパ
-S-
(共用中央)
EM-HP 0.9 - 3P x1 (コロガシ) 4Fホール5SW-7Fホール排煙ダンパ
-T-
(共用中央)
EM-YIV-E x1 (コロガシ) 幹線(SCS2-1)
EM-YIV-V x1 インターホン幹線(SCS2-1本)
EM-CEES 1.25Ω-2C x2 PAC通信x2(1ライン,IN,OUT)
EM-KPEE 0.75Ω-5P x1 PV-B-天伏1-RCP-6-3(直方監視)
EM-HP 12 - 3P x1 (ドア22) 発電機監視(発電機-RS-7-3)
EM-KPEE 0.75Ω-5P x1 PV-7-伝統1-RS-7-3(直方監視)
(オイルポンプ盤5)
EM-CEE 1.25Ω-5C x1 オイルサービスタンクフロート
-V-
(共用中央)
EM-HP 12 - 3P x1 (ドア28) 発電機監視(発電機-RS-7-4)
(オイルポンプ盤5)
EM-CEE 1.25Ω-5C x1 オイルギアポンプ盤用(BIF~7F発電機まで)
-W-
(共用中央)
EM-KPEE 0.75Ω-5P x1 (E19) PAC-7-1-1,2,3-RS-7-4(直方監視)
-X-
(共用中央)
EM-CEES 1.25Ω-2C x2 (コロガシ) PAC通信x2(1ライン,IN,OUT)
EM-CEE 1.25Ω-2C x1 漏水帯(厨房盤室天井内-RS-7-4A)
EM-CE 3.5Ω - 3C x1 LW-7-1-RS-7-4A(電電箱)
EM-HP 12 - 3P x1 発電機監視(発電機-RS-7-4B)
-Y-
(共用中央)
EM-CEE 1.25Ω-2C x1 (コロガシ) 漏水帯(厨房盤室天井内-RS-7-4A)
EM-CE 3.5Ω - 3C x1 LW-7-1-RS-7-4A(電電箱)
EM-HP 12 - 3P x1 発電機監視(発電機-RS-7-4B)
EM-HP 12 - 3P x1 自家発運転位置(中央-RS-7-4A)
(設備)
EM-YIV-E x1 幹線(SCS2-2)
EM-YIV-V x1 インターホン幹線(SCS2-2本)
-Z-
(共用中央)
EM-LANケーブル x1 (コロガシ) 7階FWLAN(Ethernet)
電気室配線詳細
[B2]
EM-KPEE 0.75Ω-5P x1 (ラック) 本線高圧受電盤-RS-7-4(直方監視)
EM-KPEES 0.75Ω-10P x1 本線高圧受電盤-RS-7-4(直方監視)
[B1]
EM-KPEE 0.75Ω-5P x1 (ラック) 母線連絡盤No1-RS-7-4(直方監視)
[1]
EM-KPEE 0.75Ω-10P x1 (ラック) 本線高圧機電盤No1~RS-7-4(直方監視)
EM-KPEES 0.75Ω-3P x1 本線高圧機電盤No1~RS-7-4(直方監視)
[2]
EM-KPEE 0.75Ω-10P x1 (ラック) 予備線高圧機電盤No1~RS-7-4(直方監視)
EM-KPEES 0.75Ω-3P x1 予備線高圧機電盤No1~RS-7-4(直方監視)
[3]
EM-KPEE 0.75Ω-10P x1 (ラック) 本線高圧機電盤No2~RS-7-4(直方監視)
EM-KPEES 0.75Ω-3P x1 本線高圧機電盤No2~RS-7-4(直方監視)
[4]
EM-KPEE 0.75Ω-10P x1 (ラック) 予備線高圧機電盤No2~RS-7-4(直方監視)
EM-KPEES 0.75Ω-3P x1 予備線高圧機電盤No2~RS-7-4(直方監視)
[5]
EM-KPEE 0.75Ω-10P x1 (ラック) 本線高圧機電盤No3~RS-7-4(直方監視)
EM-KPEES 0.75Ω-3P x1 本線高圧機電盤No3~RS-7-4(直方監視)
[6]
EM-KPEE 0.75Ω-10P x1 (ラック) 予備線高圧機電盤No3~RS-7-4(直方監視)
EM-KPEES 0.75Ω-3P x1 予備線高圧機電盤No3~RS-7-4(直方監視)
[7]
EM-KPEE 0.75Ω-5P x1 (ラック) 本線低圧連絡盤No3~RS-7-4(直方監視)
[8]
EM-KPEE 0.75Ω-5P x1 (ラック) 予備線母線連絡盤No3~RS-7-4(直方監視)
[9]
EM-KPEE 0.75Ω-10P x1 (ラック) 本線高圧機電盤No4~RS-7-4(直方監視)
EM-KPEES 0.75Ω-3P x1 本線高圧機電盤No4~RS-7-4(直方監視)
[10]
EM-KPEE 0.75Ω-10P x1 (ラック) 予備線高圧機電盤No4~RS-7-4(直方監視)
EM-KPEES 0.75Ω-3P x1 予備線高圧機電盤No4~RS-7-4(直方監視)
[11]
EM-KPEE 0.75Ω-5P x1 (ラック) 非常系統受電盤-RS-7-4(直方監視)
[12]
EM-KPEE 0.75Ω-10P x1 (ラック) 幕圧ファン盤No1-RS-7-4(直方監視)
[13]
EM-KPEE 0.75Ω-10P x1 (ラック) 幕圧ファン盤No2-RS-7-4(直方監視)
[14]
EM-KPEE 0.75Ω-10P x1 (ラック) 幕圧ファン盤No3-RS-7-4(直方監視)
[15]
EM-KPEE 0.75Ω-5P x1 (ラック) 予備線高圧受電盤~RS-7-4(直方監視)~予備線高圧受電盤~RS-7-4(直方監視)
EM-KPEES 0.75Ω-5P x1 予備線高圧受電盤~RS-7-4(直方監視)
[16]
EM-KPEE 0.75Ω-5P x3 (ラック) PAC-7-1-1,2,3-RS-7-4B(直方監視)
[C1]
EM-KPEE 0.75Ω-10P x1 (ラック) ~冷電灯配電盤No1~RS-7-4(直方監視)
EM-KPEES 0.75Ω-10P x1 ~冷電灯配電盤No1~RS-7-4(直方監視)
[C2]
EM-KPEE 0.75Ω-5P x1 (ラック) ~冷電灯配電盤No2~RS-7-4(直方監視)
EM-KPEES 0.75Ω-10P x1 ~冷電灯配電盤No2~RS-7-4(直方監視)
[C4]
EM-KPEE 0.75Ω-5P x1 (ラック) ~冷電灯配電盤No3~RS-7-4(直方監視)
EM-KPEES 0.75Ω-5P x1 ~冷電灯配電盤No3~RS-7-4(直方監視)
[C6]
EM-KPEE 0.75Ω-5P x1 (ラック) ~冷電灯配電盤No4~RS-7-4(直方監視)
EM-KPEES 0.75Ω-3P x1 ~冷電灯配電盤No4~RS-7-4(直方監視)
[C7]
EM-KPEE 0.75Ω-5P x1 (ラック) ~冷電灯配電盤No5~RS-7-4(直方監視)
EM-KPEES 0.75Ω-3P x1 ~冷電灯配電盤No5~RS-7-4(直方監視)
[C8]
EM-KPEE 0.75Ω-5P x1 (ラック) ~冷電灯配電盤No6~RS-7-4(直方監視)
EM-KPEES 0.75Ω-3P x1 ~冷電灯配電盤No6~RS-7-4(直方監視)
[C9]
EM-KPEE 0.75Ω-10P x1 (ラック) ~冷動力配電盤No1~RS-7-4(直方監視)
EM-KPEES 0.75Ω-10P x1 ~冷動力配電盤No1~RS-7-4(直方監視)
[C10]
EM-KPEE 0.75Ω-5P x1 (ラック) ~冷動力配電盤No2~RS-7-4(直方監視)
EM-KPEES 0.75Ω-3P x1 ~冷動力配電盤No2~RS-7-4(直方監視)
[C11]
EM-KPEE 0.75Ω-5P x1 (ラック) ~冷動力配電盤No3~RS-7-4(直方監視)
EM-KPEES 0.75Ω-3P x1 ~冷動力配電盤No3~RS-7-4(直方監視)
[C12]
EM-KPEE 0.75Ω-5P x1 (ラック) 熱源動力配電盤~RS-7-4(直方監視)
EM-KPEES 0.75Ω-3P x1 熱源動力配電盤~RS-7-4(直方監視)
[C13]
EM-KPEE 0.75Ω-5P x1 (ラック) 非常・動力配電盤~RS-7-4(直方監視)
EM-KPEES 0.75Ω-3P x1 非常・動力配電盤~RS-7-4(直方監視)
[C14]
EM-KPEE 0.75Ω-5P x1 (ラック) 非常・自安配電盤配電盤~RS-7-4(直方監視)
EM-KPEES 0.75Ω-3P x1 非常・自安配電盤配電盤~RS-7-4(直方監視)
[C15]
EM-KPEE 0.75Ω-5P x1 (ラック) 電源切替盤No1~RS-7-4(直方監視)
EM-KPEES 0.75Ω-3P x1 電源切替盤No1~RS-7-4(直方監視)
[C16]
EM-KPEE 0.75Ω-10P x1 (ラック) 電源切替盤No2~RS-7-4(直方監視)
EM-KPEES 0.75Ω-3P x1 電源切替盤No2~RS-7-4(直方監視)
[C17]
EM-KPEE 0.75Ω-3P x1 (ラック) 直流電源盤 ~RS-7-4(直方監視)
鹿島・東畑設計共同企業体
鹿島建設株式会社一級建築士事務所
株式会社東畑建築事務所
設備 協力会社
会社名 新菱冷熱工業(株) 横浜支店
担当者
竣工図 2013.02.28
工事監理 | 設計 | 施工
戸塚駅西口第1地区第二種市街地再開発事業に伴う
公益施設整備事業新築工事
空調設備(自動制御設備)
7階平面図
SCALE 1:50(A1),1:100(A3) DATE 2011 — 4 — 28
設計責任者 平岡 雅徳
設計担当者 弘志 齋藤 仁 中川 雄 小沢 真吾 武藤 敏明
QA担当者
CG原稿の入稿者
一級建築士 241773
八木 徳
JOB 090536B
DWG M — 470
本図面は建物の維持管理のための参考資料です。建物の現状と図面が完全に一致していることを保証するものではありません。

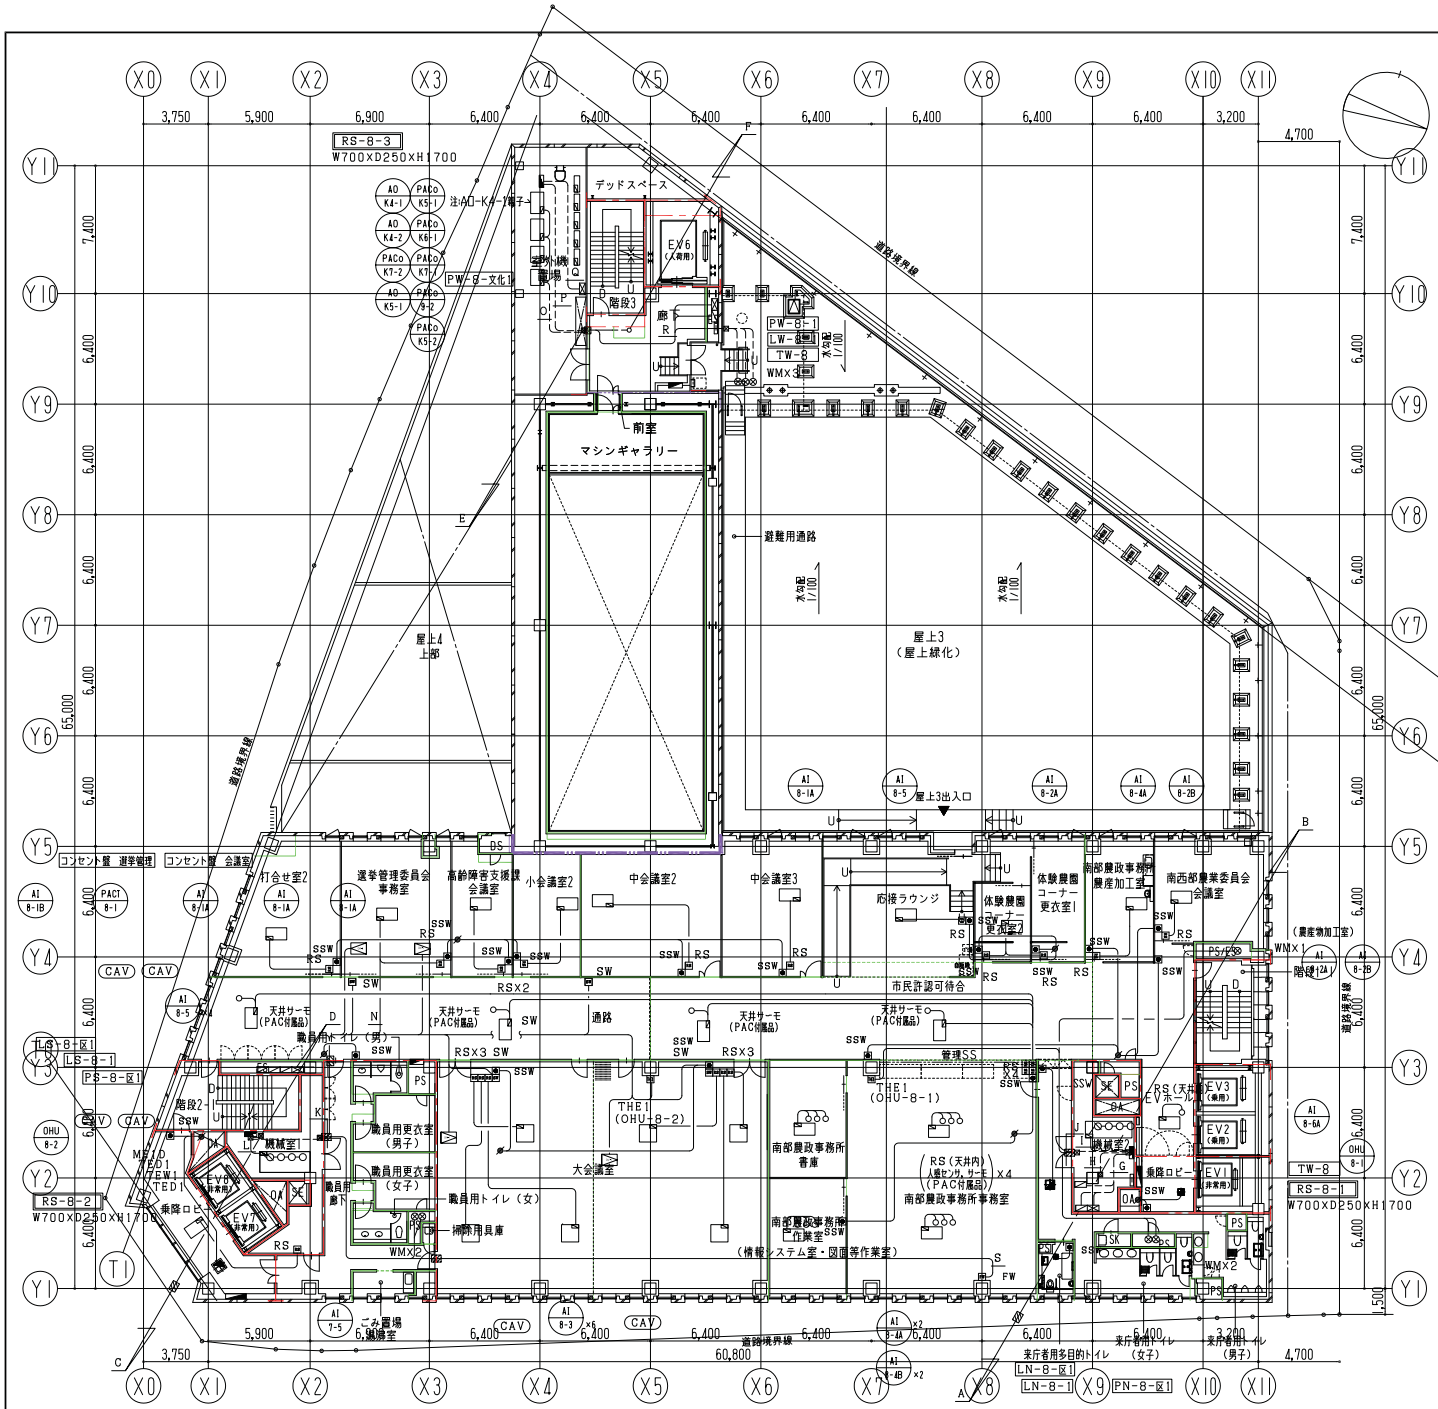

配線詳細

-A-
(共用中央)
EM-YIV-E　X1　(E63)X1　幹線(SCS3-1)
EM-YIV-V　X1　インターホン幹線(SCS3-1系)
(設備用)
EM-CEES 1.25Ø－2C　X4　末端系圧X4(2F,6F各外調機→RCP-PH2)

-B-
(共用中央)
EM-YIV-E　X1　(E63)X1　幹線(SCS3-1)
EM-YIV-V　X1　インターホン幹線(SCS3-1系)
(設備用)
EM-CEES 1.25Ø－2C　X4　末端系圧X4(2F,6F各外調機→RCP-PH2)

-C-
(共用中央)
EM-YIV-E　X2　(E63)X1　幹線(SCS1-4,SCS3-2)
EM-YIV-V　X2　インターホン幹線(SCS3-4系,SCS2-2系)
EM-LANケーブル　X2　FW用LAN2(Ethernet)
EM-CEES 1.25Ø－2C　X4　PAC通信X4(1,2,3,4ライン)
EM-CEE 1.25Ø－2C　X1　画像検知(RCP-PH1→RCP-B3-1)

-D-
(共用中央)
EM-YIV-E　X1　(E63)X1　幹線(SCS1-4)
EM-YIV-V　X1　インターホン幹線(SCS1-4系)
EM-LANケーブル　X1　FW用LAN1(Ethernet)
EM-CEES 1.25Ø－2C　X4　PAC通信X4(1,2,3,4ライン)
EM-CEE 1.25Ø－2C　X1　画像検知(RCP-PH1→RCP-B3-1)

-E-
(共用中央)
EM-YIV-E　X1　(Ø42)X1　幹線(SCS2-1幹線)
EM-YIV-V　X1　インターホン幹線(SCS2-1系統)
EM-CEES 1.25Ø－2C　X2　PAC通信X2(1ライン目増設分含む)→LVへ
EM-KPEE 0.75Ø－5P　X1　PW-8-X4(→RCP-6-X(遠方監視)

-F-
(共用中央)
EM-CEES 1.25Ø－2C　X2　(E51)X1　PAC通信X2(1ライン目増設分含む)→LVへ
EM-KPEE 0.75Ø－10P　X1　RCP-8-3～PW-2(遠方監視)
EM-CEE 1.25Ø－3C　X1　RCP-8-3～3階すのこ(E)へ

-G-
(共用中央)
EM-KPEES 0.75Ø－1P　X1　(E25)X1　LN-8-B1-RS-8-1(個別)
EM-KPEE 0.75Ø－10P　X1　(E39)X1　PN-8-B1-□HU-8-1(遠方監視)
EM-KPEE2 0.75Ø－10P　X1　PN-8-B1-□HU-8-1(遠方監視)
EM-CE 3.5Ø－3C　X1　(E25)X1　LN-8-1-RS-8-1(個別)

-H-
(共用中央)
EM-YIV-E　X2　(E39)X1　幹線(SCS3-1IN,OUT)
EM-YIV-V　X2　インターホン幹線(SCS3-1系IN,OUT)

-I-
(共用中央)
EM-YIV-E　X2　(E5D)X1　幹線(SCS3-1IN,OUT)
EM-YIV-V　X2　インターホン幹線(SCS3-1系IN,OUT)
EM-KPEE 0.75Ø－10P　X1　PN-8-B1-□HU-8-1(遠方監視)
EM-CEE 2Ø－3C　X1　屋段手摺管(HE1→OHU-8-1

-J-
(共用中央)
EM-KPEES 0.75Ø－1P　X3(コロガシ)　トイレ2本、中央WM-RS-8-2(個別)
EM-CEE 2Ø－3C　X1　屋段手摺管(HE1→OHU-8-1
EM-KPEES 0.75Ø－1P　X1　屋産物加工室WM-RS-8-2(個別)

-K-
(共用中央)
EM-CEES 1.25Ø－2C　X2(コロガシ)PAC通信X2(2ライン)IN,OUT遠隔管理各集内蔵へ)
EM-KPEE 0.75Ø－10P　X2　PS-8-B1-□HU-8-2(遠方監視)
EM-KPEE 0.75Ø－10P　X1　PS-8-B1-RS-8-2(個別監視)
EM-CE 3.5Ø－3C　X1　LS-8-1-RS-8-2(RS-8-2警報線)
EM-LANケーブル　X1　3階LV用LAN(Ethernet)
EM-KPEES 0.75Ø－1P　X2　トイレ2本、中央WM-RS-8-2(個別)
EM-CEE 2Ø－3C　X1　大会議室THE1→OHU-8-2
EM-CEE 1.25Ø－4C　X8　SW4,CAV4×2(□HU-8-2へ)

-L-
(共用中央)
EM-YIV-E　X2　(E5D)X2　幹線(SCS1-4IN,OUT)
EM-YIV-V　X5　インターホン幹線(SCS1-4系IN,OUT)
EM-KPEE 0.75Ø－10P　X2　PS-8-B1-□HU-8-2(遠方監視)
EM-CEE 2Ø－3C　X1　大会議室THE1→OHU-8-2
EM-CEE 1.25Ø　8C　X8　SW4,CAV4×2(□HU-8-2へ)

-M-
(共用中央)
EM-KPEE 0.75Ø－10P　X2　PS-8-B1-□HU-8-2(遠方監視)
EM-KPEE 0.75Ø－10P　X1　PS-8-B1-RS-8-2(個別監視)
EM-CE 3.5Ø－3C　X1　LS-8-1-RS-8-2(RS-8-2警報線)

-N-
(共用中央)
EM-CEES 1.25Ø－2C　X2(コロガシ)PAC通信X2(2ライン)IN,OUT遠隔管理各集内蔵へ)

-O-
(共用中央)
EM-CEES 1.25Ø－2C　X2(E28)X1PAC通信X2(1ライン)IN,OUT室外気ユ-ラ側LVへ

-P-
(共用中央)
EM-YIV-E　X1　(Ø754)X1　幹線(SCS2-1幹線)
EM-YIV-V　X1　インターホン幹線(SCS2-1系統)
EM-KPEE 0.75Ø－5P　X1　PW-8-X4(→RCP-6-X(遠方監視)
EM-KPEE 0.75Ø－10P　X1　RS-8-3-PV-1-1(遠方監視)
EM-CE 3.5Ø－3C　X1　RS-8-3-5階すのこ(E)へ
EM-KPEES 0.75Ø－1P　X3　水抑WM×3-RS-8-3(個別)
EM-KPEE 0.75Ø－5P　X1　RS-8-3-PV-8-1(遠方監視)
EM-CE 3.5Ø－3C　X1　(Ø722)X1　LW-8-1-RS-8-3(RS-8-3警報線)

-Q-
(共用中央)
EM-KPEE 0.75Ø－5P　X1　(Ø728)X1　PW-8-X4(→RCP-6-X(遠方監視)
EM-KPEE 0.75Ø－5P　X1　RS-8-3-PV-8-1(遠方監視)

-R-
(共用中央)
EM-KPEE 0.75Ø－5P　X1　(コロガシ)　RS-8-3-PV-8-1(遠方監視)
EM-CE 3.5Ø－3C　X1　LW-8-1-RS-8-3(RS-8-3警報線)
EM-KPEES 0.75Ø－1P　X3　水抑WM×3-RS-8-3(個別)

-S-
(共用中央)
EM-LANケーブル　X1　(コロガシ)　7階LV用LAN(Ethernet)

配線凡例

―――――――――	露出配管
―――――――――	隠蔽配線、天井内配線
E――――――――J	区画貫通配管

区画凡例

―――――――――	防火区画
―――――――――	防火区画
―――――――――	防煙区画

自動機器凡例

シンボル	記号	配線	(配管)	名称	備考
▤	RS	EM-CPEE 1.2 － 1P	(E19) (PFS16)	パッケージリモコン(メーカー附属)	2ケ所(H=1450)
▤	SRS	EM-CPEE 1.2 － 1P	(E19) (PFS16)	省エビリモコン(メーカー附属)	3ケ所(H=1450)
▤	THE1	EM-CEE 2Ø － 3C	(E25) (PFS22)	温湿度センサー	丸ヨコ(H=1450)
◉	SSW	EM-HP 0.9 － 3P	(E19) (PFS16)	操壁口スイッチ	1ケ所(H=1250)
⊗	WM	EM-KPEES 0.75Ø － 1P	(E19) (PFS16)	給水メーター	J.BOXにてジョイント
○	TED1	EM-CEE 2Ø － 3C	(E19) (PFS16)	ダクト挿入センサー	－
○	TEW1	付属ケーブル	(E19) (PFS16)	配管センサー	－
⊗	dPE1	EM-CEE 1.25Ø － 2C	(E19) (PFS16)	差圧センサー	－
⊘	MEID	EM-CEE 2Ø － 3C	(E19) (PFS16)	モーターダンパー	丸BOXにてジョイント
▣	FW	EM-LAN ケーブル	(E19) (PFS16)	設備用エネルギー消費量表示PC接続端子	1ケ所(H=300)
▣	SW	EM-CEE 1.25Ø － 4C	(E19) (PFS16)	CAV及び排気ファンSW	□HU-8-2に4C
▭	CAV	EM-CEE 1.25Ø 4C	(E19) (PFS16)	CAV電源及びCAV開閉	□HU-8-2に4C

鹿島・東畑設計共同企業体

鹿島建設株式会社一級建築士事務所
株式会社東畑建築事務所

設備 協力会社
会社名 新菱冷熱工業(株)
横浜支店
担当者

竣工図 2013.02.28
工事監理 | 設計 | 施工

戸塚駅西口第1地区第二種市街地再開発事業に伴う
公益施設整備事業新築工事
空調設備（自動制御設備）
8階平面図


SCALE 1:50(A1),1:100(A3) DATE 2011－4－28

設計責任者 平岡 雅徳
設計担当者 谷本 雅仁 伊吉 健仁 中川 基 鈴木 健介 静谷 広吾 小沢 真吾 武藤 敏明
QA担当者
CG原稿QA担当者

一級建築士 241773
八木 徹

JOB 090536B
DWG M－471

本図面は建物の維持管理のための参考資料です。建物の現状と図面が完全に一致していることを保証するものではありません。

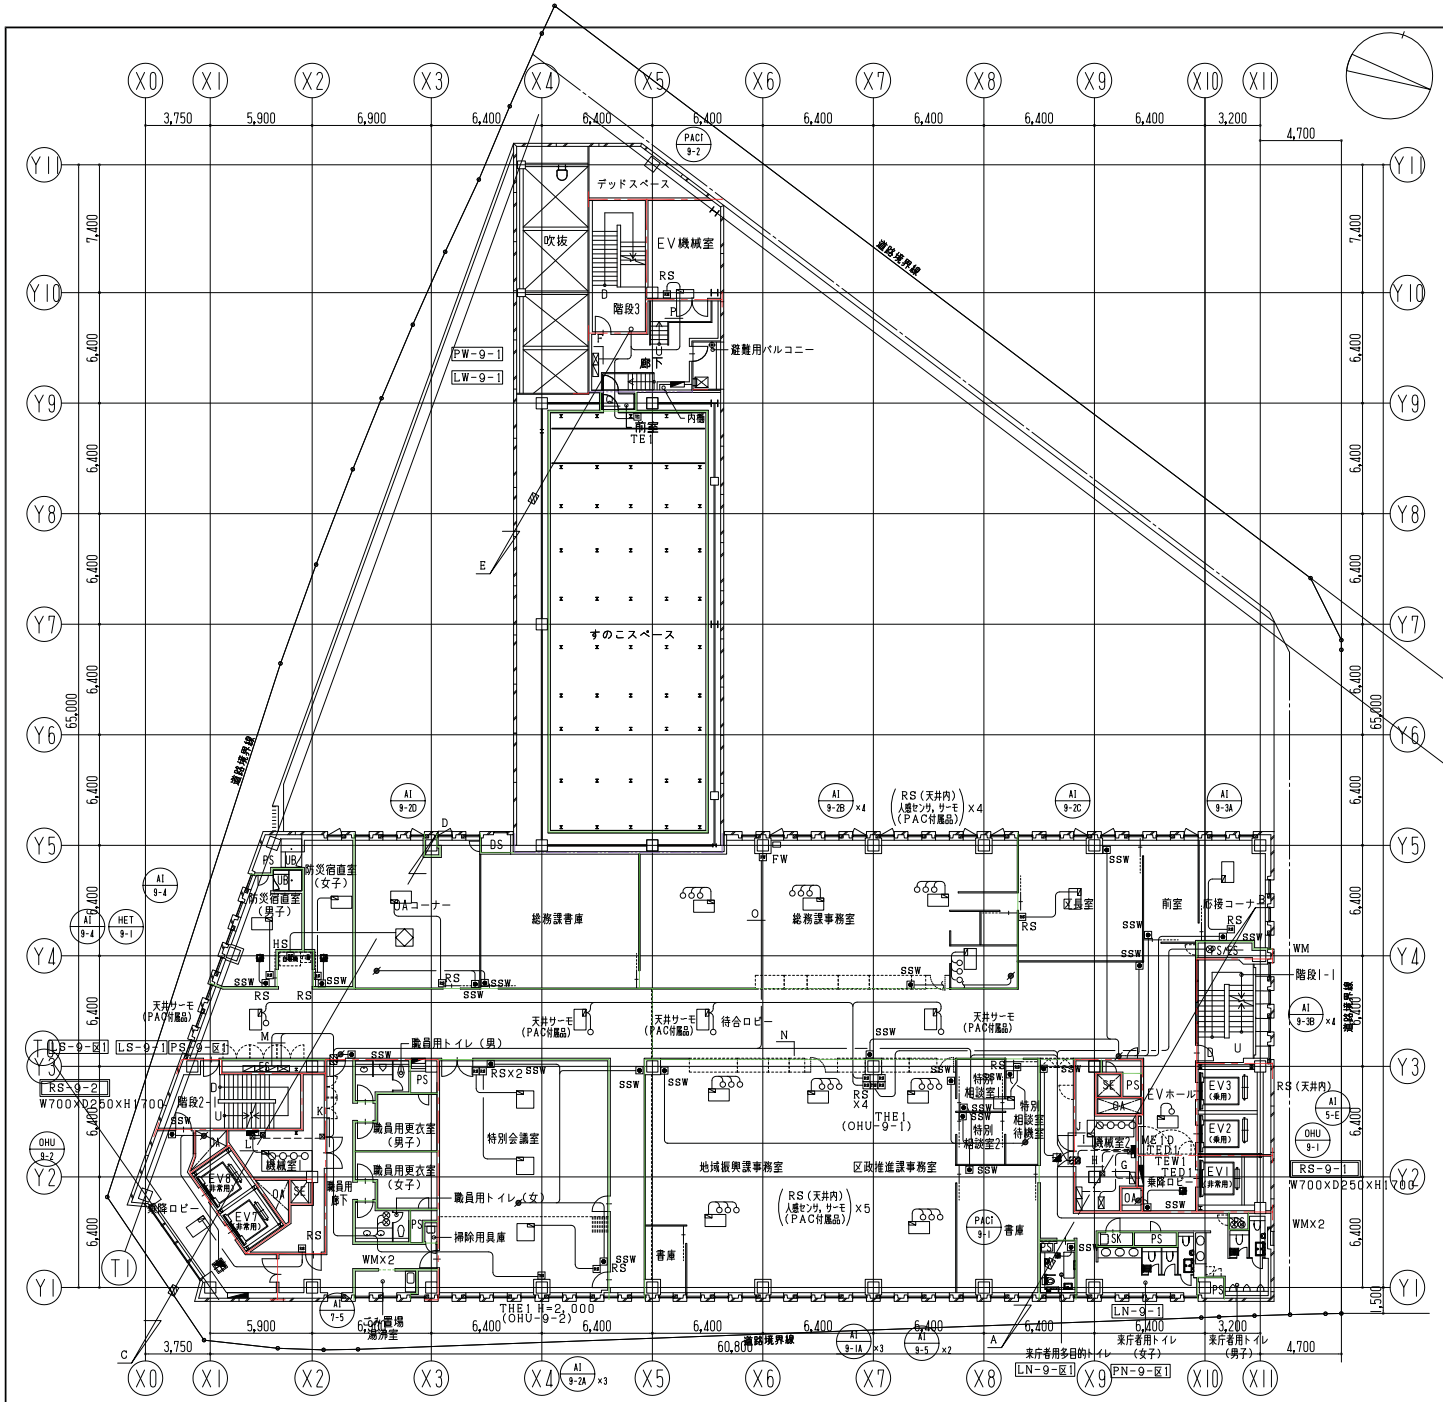

配線詳細

-A-（共用中央）

EM-YIV-E	x1	(E63)x1	幹線(SCS3-1)
EM-YIV-V	x1		インターホン幹線(SCS3-1条)
（収容用）			
EM-CEES 1250－2C	x4		末端高圧x4(2F,6F各外調機→RCP-PH2)

-B-（共用中央）

EM-YIV-E	x1	(E63)x1	幹線(SCS3-1)
EM-YIV-V	x1		インターホン幹線(SCS3-1条)
EM-CEES 1250－2C	x1		PAC通信x1(4ライン)
（収容用）			
EM-CEES 1250－2C	x4		末端高圧x4(2F,6F各外調機→RCP-PH2)

-C-（共用中央）

EM-YIV-E	x2	(E63)x1	幹線(SCS1-4,SCS2-2)
EM-YIV-V	x2		インターホン幹線(SCS1-4条,SCS2-2条)
EM-LANケーブル	x2		LV用LAN(CAT6A)
EM-CEES 1250－2C	x4		PAC通信x4(1,2,3,4ライン)
EM-CEE 1250－2C	x1		雨量検知(RCP-PH-1-RCP-B3-1)

-D-（共用中央）

EM-YIV-E	x1	(E63)x1	幹線(SCS1-4)
EM-YIV-V	x1		インターホン幹線(SCS1-4条)
EM-CEES 1250－2C	x3		PAC通信x3(1,2,3ライン)
EM-CEE 1250－2C	x1		雨量検知(RCP-PH-1-RCP-B3-1)

-E-（共用中央）

EM-CEES 1250－2C	x2	(E51)x1	PAC通信x2(1ライン8階室外機と9階LV内機へ)
EM-KPEE 0.75Ø－10P	x1		RCP-B-3-PN-9-1(遠方監視)
EM-CEE 1250－3C	x1		RCP-B-3-9階すのこTE1へ

-F-（共用中央）

EM-KPEE 0.75Ø－10P	x1		RCP-B-3-PW-9-1(遠方監視)

-G-（共用中央）

EM-KPEES 0.75Ø－1P	x1	(E25)x1	LN-9-B1-DS-9-1(機器)
EM-KPEE 0.75Ø－10P	x1	(E39)x1	PN-9-B1-DS-9-1(遠方監視)
EM-KPEE 0.75Ø－10P	x1		PN-9-B1-OHU-9-1(遠方監視)
EM-CE 3SQ－3C	x1	(E25)x1	LN-9-1-RS-9-1(警報器)

-H-（共用中央）

EM-YIV-E	x2	(E39)x1	幹線(SCS3-1IN,OUT)
EM-YIV-V	x2		インターホン幹線(SCS3-1条IN,OUT)
EM-CEES 1250－2C	x1		PAC通信x1(4ライン)

-I-（共用中央）

EM-YIV-E	x2	(E51)x1	幹線(SCS3-1IN,OUT)
EM-YIV-V	x2		インターホン幹線(SCS3-1条IN,OUT)
EM-KPEE 0.75Ø－10P	x1		PN-9-B1-OHU-9-1(遠方監視)
EM-CEE／2Ø －3C	x1		地域振興課事務室THE1-OHU-9-1

-J-（共用中央）

EM-KPEES 0.75Ø－1P	x3		(コロガシ)トイレ上水、中水WM、区長室上水-RS-9-2(遠隔)
EM-CEE 3SQ－3C	x1		雨量検知用TE1-OHU-B-1
EM-CEES 1250－2C	x1		PAC通信x1(4ライン)

-K-（共用中央）

EM-CEES 1250－2C	x1		(コロガシ)PAC通信x1(4ライン増築機械室内機へ)
EM-KPEE 0.75Ø－10P	x1		PS-9-B1-OHU-9-2(遠方監視)
EM-KPEE 0.75Ø－10P	x2		PS-9-B1-RS-9-2(遠方監視)
EM-CE 3SQ－3C	x1		LS-9-1-RS-9-2(遠方監視)
EM-LANケーブル	x1		9階LV用LAN(Ethernet)
EM-KPEFS 0.75Ø－1P	x2		トイレ上水、中水WM-RS-9-2(遠隔)
EM-CEE 2Ø －3C	x1		特別会議室THE1-OHU-9-2

-L-（共用中央）

EM-KPEE 0.75Ø－10P	x1	(E51)x1	PS-9-B1-OHU-9-2(遠方監視)
EM-CEE 2Ø －3C	x1		特別会議室THE1-OHU-9-2
EM-YIV-E	x2		幹線(SCS1-4IN,OUT)
EM-YIV-V	x2		インターホン幹線(SCS1-4条IN,OUT)

-M-（共用中央）

EM-KPEE 0.75Ø－10P	x1	(コロガシ)	PS-9-B1-OHU-9-2(遠方監視)
EM-KPEE 0.75Ø－10P	x2		PS-9-B1-RS-9-2(遠方監視)
EM-CE 3SQ－3C	x1		LS-9-1-RS-9-2(遠方監視)

-N-（共用中央）

EM-CEES 1250－2C	x1	(コロガシ)PAC通信x1(4ライン特別相談室内機→R階へ)

-O-（共用中央）

EM-LANケーブル	x1	(コロガシ)	9階LV用LAN(Ethernet)

-P-（共用中央）

EM-CEES 1250－2C	x2	(コロガシ)	PAC通信x2(1ライン,9階LV内機IN,OUTへ)

-Q-（共用中央）

EM-CEE 1250－3C	x1		RCP-B-3-9階すのこTE1へ

配線凡例

----------	露出配管
----------	隠蔽配線、天井内配線
E----------	区画貫通配管

区画凡例

	防火区画
	防火区画
	防煙区画

自動機器凡例

シンボル	記号	配線	(配管)	名称	備考
RS	RS	EM-CPEE 12 － 1P	(E19)(PFS16)	パッケージリモコン（メーカー附属）	2ケ所(H=1450)
SRS	SRS	EM-CPEE 12 － 1P	(E19)(PFS16)	省エリモコン（メーカー附属）	3ケ所(H=1450)
THE1	THE1	EM-CEE 2Ø － 3C	(E25)(PFS22)	温湿度センサー	丸3コ(H=1450)
SSW	SSW	EM-HP 0.9 － 3P	(E19)(PFS16)	排煙口スイッチ	1ケ所(H=1250)
WM	WM	EM-KPEES 0.75Ø － 1P	(E19)(PFS16)	給水メーター	J.BOXにてジョイント
TED1	TED1	EM-CEE 2Ø － 3C	(E19)(PFS16)	ダクト挿入センサー	－
TEW1	TEW1	付属ケーブル	(E19)(PFS16)	配管センサー	－
dPE1	dPE1	EM-CEE 1.25Ø － 2C	(E19)(PFS16)	差圧センサー	－
MED	MED	EM-CEE 2Ø － 3C	(E19)(PFS16)	モーターダンパー	丸BOXにてジョイント
FW	FW	EM-LAN ケーブル	(E19)(PFS16)	区役所エネルギー消費量表示PC接続端子	1ケ所(H=300)
TE1	TE1	EM-CEE 1.25Ø － 3C	(E19)(PFS16)	温度センサー	丸3コ(H=1450)

鹿島・東畑設計共同企業体

鹿島建設株式会社一級建築士事務所
株式会社東畑建築事務所


設備協力会社
会社名 新菱冷熱工業(株) 横浜支店
担当者

竣工図 2013.02.28
工事監理 | 担当 | 竣工

戸塚駅西口第1地区第二種市街地再開発事業に伴う公益施設整備事業新築工事
空調設備（自動制御設備）
9階平面図

SCALE 1:50(A1),1:100(A3) DATE 2011－4－28

| 設計責任者 | 設計担当者 | | |

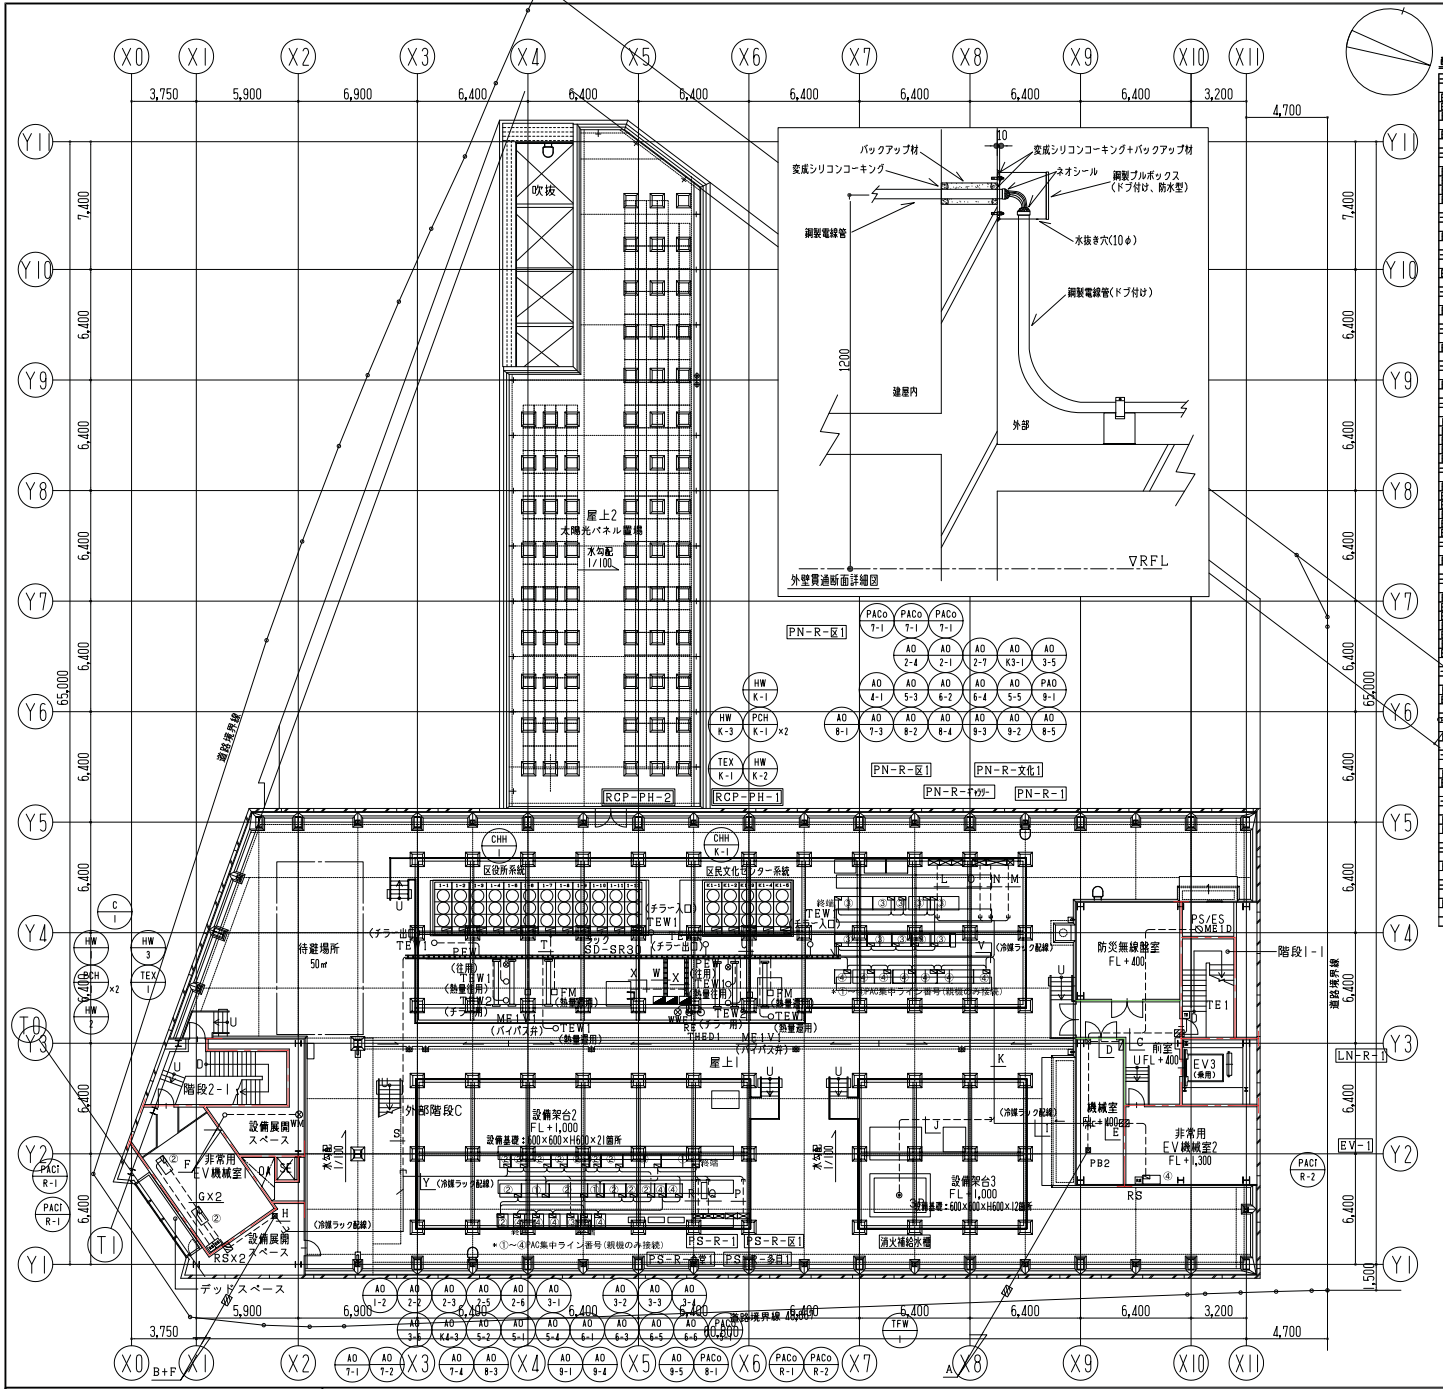

配線詳細

-A-
(其用中継)
EM-YIV-E 1.2mm - 1P x1 (E63)x1 幹線(SCS3-1)
EM-YIV-V 1.2mm - 1P x1 インターホン幹線(SCS3-1幹)
EM-CEES 1.25Ø - 2C x1 PAC通信x1(4ライン ELV機械室内蔵へ)
(妥信用)
EM-CEES 1.25Ø - 2C x4 実施設計x4(2F 6F 各教諭室-RCP-PH2)

-B-
(其用中継)
EM-YIV-E x1 (E63)x1 幹線(SCS3-4)
EM-YIV-V x1 インターホン幹線(SCS3-4幹)
EM-CEES 1.25Ø - 2C x3 PAC通信x1(2-2ライン)
EM-CEE 1.25Ø - 2C x1 鋼製電線管(RCP-PH-1-RCP-B3-1)

-C-
(其用中継)
EM-CEE 1.25Ø - 3C x2 (E3)x1 TE1,ME1D-RCP-PH-1

-D-
(其用中継)
EM-CE 3.5Ø - 3C x2 (E39)x1 LN-R-1-RCP-PH-1-2(電電線)

-E-
(其用中継)
EM-CEES 1.25Ø - 2C x2 (E3)x1 PAC通信x2(4ラインIN,OUT)

-F-
(其用中継)
EM-KPEES 0.75Ø - 1P x1 加湿給水用WM-RCP-PH-1(直接)

-G-
(其用中継)
EM-CEES 1.25Ø - 2C x1 (E19)x1 PAC通信x1(2ライン)

-H-
(其用中継)
EM-KPEES 0.75Ø - 1P x1 (E51)x1 加湿給水WM-RCP-PH-1(直接)
EM-CEES 1.25Ø - 2C x3 PAC通信x1(2-2ライン)
EM-YIV-E x1 幹線(SCS3-1 RCP-PH-2へ)
EM-YIV-V x1 インターホン幹線(SCS3-4RCP-PH-2へ)
EM-CEE 1.25Ø - 2C x1 鋼製電線管(RCP-PH-1-RCP-B3-1)

-I-
(其用中継)
EM-CEE 1.25Ø - 3C x2 (冷媒ラック) TE1,ME1D-RCP-PH-1
EM-YIV-E x1 幹線(SCS3-1)
EM-YIV-V x1 インターホン幹線(SCS3-1幹)
EM-CEES 1.25Ø - 2C x1 PAC通信x1(4ライン 予備用へ)
EM-CE 3.5Ø - 3C x4 実施設計x4(2F 6F 各教諭室-RCP-PH2)
EM-CE 3.5Ø - 3C x2 LN-R-1-RCP-PH-1-2(電電線)

-J-
(其用中継)
EM-CEE 1.25Ø - 3C x1 (G16)x1 電線3P(屋外補給水槽-RCP-PH-1)

-K-
(其用中継)
EM-CEE 1.25Ø - 3C x2 (冷媒ラック) TE1,ME1D-RCP-PH-1
EM-YIV-E x1 幹線(SCS3-1)
EM-YIV-V x1 インターホン幹線(SCS3-1幹)
EM-CEES 1.25Ø - 2C x1 PAC通信x1(4ライン 予備用へ)
EM-CE 3.5Ø - 3C x4 実施設計x4(2F 6F 各教諭室-RCP-PH2)
EM-CE 1.25Ø - 3C x1 電線3P(屋外補給水槽-RCP-PH-1)
EM-CE 3.5Ø - 3C x2 LN-R-1-RCP-PH-1-2(電電線)

-L-
(其用中継)
EM-KPEE 0.75Ø - 5P x1 (G28)x1 PN-R-区1(主)-RCP-PH-2(AX(直方監視)
EM-CEES 1.25Ø - 4C x1 PN-R-区1(主)-RCP-PH-2(AX(INV)

-M-
(其用中継)
EM-CEE 1.25Ø - 2C x1 (G16)x1 PN-R-ﾗｯｸｰ-RCP-PH-2(AX(直方監視)

-N-
(其用中継)
EM-KPEE 0.75Ø - 5P x1 (G28)x1 PN-R-文化1-RCP-PH-2(B)x(直方監視)
EM-CEES 1.25Ø - 4C x1 PN-R-文化1-RCP-PH-2(B)x(INV)

-O-
(其用中継)
EM-KPEE 0.75Ø - 5P x1 (G28)x1 PN-R-1-RCP-PH-1(直方監視)
EM-KPEE 0.75Ø - 5P x1 PN-R-1-RCP-PH-2(AX(直方監視)

-P-
(其用中継)
EM-KPEE 0.75Ø - 5P x1 (G22)x1 PS-R-区1-RCP-PH-1(直方監視)

-Q-
(其用中継)
EM-KPEE 0.75Ø - 10P x1 (G22)x1 PS-R-1-RCP-PH-1(直方監視)

-R-
(其用中継)
EM-KPEE 0.75Ø - 5P x1 (G22)x1 PS-R-倉庫1-RCP-PH-1(直方監視)

-S-
(其用中継)
EM-CEES 1.25Ø - 2C x2 (G70)x1 PAC通信x(3,4ライン)
EM-YIV-V x1 幹線(SCS3-4 RCP-PH-2へ)
EM-YIV-V x1 インターホン幹線(SCS3-4幹,RCP-PH-2へ)
EM-KPEE 0.75Ø - 5P x1 PS-R-区1(主)-RCP-PH-1(直方監視)
EM-KPEE 0.75Ø - 10P x1 PS-R-1-RCP-PH-1(直方監視)
EM-KPEE 0.75Ø - 5P x1 PS-R-倉庫1-RCP-PH-1(直方監視)
EM-CEES 1.25Ø - 2C x1 PAC通信x1(2-2ライン 予備用へ)
EM-KPEES 0.75Ø - 1P x1 加湿給水用WM-RCP-PH-1(直接)

-T-
(其用中継)
EM-CEES 1.25Ø - 2C x1 (G70)x1 CHH-1子機-RCP-PH-2(AX(直方監視)
EM-KPEE 0.75Ø - 5P x1 CHH-1親機-RCP-PH-2(AX(直方監視)
EM-CEE 1.25Ø - 3C x1 TEV2(区役所)-CHH-1-1

-U-
(其用中継)
EM-CEE 1.25Ø - 2C x4 (G42)x1 CHH-K-1子機-RCP-PH-2(B)x(直方監視)
EM-KPEE 0.75Ø - 5P x1 CHH-K-1親機-RCP-PH-2(B)x(直方監視)
EM-CEE 1.25Ø - 3C x1 TEV2(文化系)-CHH-K1-1

-V-
(其用中継)
EM-CEE 1.25Ø - 3C x2 (ラック) TE1,ME1D-RCP-PH-1
EM-YIV-E x1 幹線(SCS3-1 RCP-PH-1へ)
EM-YIV-V x1 インターホン幹線(SCS3-1幹,RCP-PH-1へ)
EM-CEES 1.25Ø - 2C x2 PAC通信x2(3,4ライン)
EM-CE 3.5Ø - 3C x4 実施設計x4(2F 6F 各教諭室-RCP-PH2)
EM-KPEE 0.75Ø - 5P x1 PN-R-区1(主)-RCP-PH-2(AX(直方監視)
EM-CEES 1.25Ø - 4C x1 PN-R-区1(主)-RCP-PH-2(AX(INV)
EM-CE 3.5Ø - 3C x2 LN-R-1-RCP-PH-1-2(電電線)

-W-
(其用中継)
EM-YIV-E x1 (ラック) 幹線(SCS3-1 RCP-PH-1へ)
EM-YIV-V x1 インターホン幹線(SCS3-1幹,RCP-PH-1へ)
EM-CEES 1.25Ø - 2C x4 実施設計x4(2F 6F 各教諭室-RCP-PH2)
EM-KPEE 0.75Ø - 5P x1 PN-R-区1(主)-RCP-PH-2(AX(直方監視)
EM-CEES 1.25Ø - 4C x1 PN-R-区1(主)-RCP-PH-2(AX(INV)
EM-CE 3.5Ø - 3C x1 LN-R-1-RCP-PH-2(電電線)
EM-KPEE 0.75Ø - 5P x1 PN-R-文化1-RCP-PH-2(AX(直方監視)
EM-CE 3.5Ø - 3C x1 LN-R-1-RCP-PH-2(電電線)
EM-CE 1.25Ø - 3C x11 CHH-1-RCP-PH-2(AX(直方監視)
EM-KPEE 0.75Ø - 5P x1 CHH-1親機-RCP-PH-2(AX(直方監視)
EM-CEES 1.25Ø - 4C x4 CHH-K-1子機-RCP-PH-2(B)x(直方監視)
EM-KPEE 0.75Ø - 5P x1 CHH-K-1親機-RCP-PH-2(B)x(直方監視)
EM-CEES 1.25Ø - 4C x4 TEV1(X4(区役所)-RCP-PH-2(A)
EM-CEE 1.25Ø - 3C x1 TEV1(X4(文化)-RCP-PH-2(A)
EM-CEES 1.25Ø - 4C x2 バイパス弁,TMV(区役所)-RCP-PH-2(A)
EM-CEES 1.25Ø - 4C x2 バイパス弁,TMV(文化)-RCP-PH-2(B)
EM-CEES 1.25Ø - 4C x1 PEV(区役所)-RCP-PH-2(A)
EM-CEES 1.25Ø - 2C x1 PEV(文化)-RCP-PH-2(B)

-X-
(其用中継)
EM-YIV-E x1 (ラック) 幹線(SCS3-1 RCP-PH-1へ)
EM-YIV-V x1 インターホン幹線(SCS3-1幹,RCP-PH-1へ)
EM-CEES 1.25Ø - 2C x1 PAC通信x1(2-2ライン 予備用へ)
EM-CEE 3.5Ø - 3C x2 TE1,ME1D-RCP-PH-1
EM-CE 3.5Ø - 3C x1 電電3P(屋外補給水槽-RCP-PH-1)
EM-KPEE 0.75Ø - 5P x1 PS-R-区1(主)-RCP-PH-1(直方監視)
EM-CE 3.5Ø - 3C x1 LN-R-1-RCP-PH-1(電電線)
EM-KPEE 0.75Ø - 10P x1 PS-R-1-RCP-PH-1(直方監視)
EM-KPEE 0.75Ø - 10P x1 PS-R-1-RCP-PH-2(直方監視)
EM-KPEE 0.75Ø - 5P x1 PS-R-倉庫1-RCP-PH-1(直方監視)

-Y-
(其用中継)
EM-CEES 1.25Ø - 2C x5 PAC通信x(1,2,3IN,3OUT,4ライン)

-X-
(其用中継)
EM-CEES 1.25Ø - 2C x1 加湿給水装置一括管理

配線凡例

----------	露出配管
----------	隠蔽配線、ラック配線
E----------	区画貫通配管

区画凡例

----------	防火区画
----------	防火区画
----------	防煙区画

自動機器凡例

シンボル	記号	配線	(配管)	名称	備考
▣	RS	EM-CPEE 1.2mm - 1P	(E19)(PFS16)	パッケージリモコン(メーカー製品)	2ケ所(H=1450)
▣	TE1	EM-CEE 1.25Ø - 3C	(E19)(PFS16)	温度センサー	丸ヨコ(H=1450)
⊗	WM	EM-KPEES 0.75Ø - 1P	(E19)(PFS16)	給水メーター	丸BOXにてジョイント
⊗	ME1D	EM-CEE 1.25Ø - 3C	(E19)(PFS16)	モーターダンパー	J.BOXにてジョイント
○	THED1	EM-CEES 1.25Ø - 7C	(G22)	外気温室センサー+センサーシールド	-
○	TEW1	EM-CEE 1.25Ø - 3C	(G16)	配管挿入センサー	-
○	TEW2	EM-CEE 1.25Ø - 3C	(G16)	配管挿入センサー(チラー用)	-
⊗	PEW	EM-CEES 1.25Ø - 2C	(G16)	圧力発信器+サイホン	4-20mA
⊗	RE		(G16)	雨量計	-
⊗	WWE	付属ケーブル	(G22)	風速風向計	-
□	FM	EM-CEES 1.25Ø - 4C	(G22)	電磁流量計	DC24V+4-20mA
□	MEIV	EM-CEES 1.25Ø - 4C	(G22)	冷温水バイパス弁	AC24V+4-20mA
⊛	3P	EM-CEE 1.25Ø 3C	(G16)	電極棒3P	-

鹿島・東畑設計共同企業体

鹿島建設株式会社一級建築士事務所
株式会社東畑建築事務所

設備 協力会社
会社名 新菱冷熱工業(株) 横浜支店
担当者

竣工図 2013.02.28
工事記録 | 承認 | 竣工

戸塚駅西口第1地区第二種市街地再開発事業に伴う
公益施設整備事業新築工事
空調設備(自動制御設備)
塔屋平面図

SCALE 1:50(A1),1:100(A3) DATE 2011 — 4 — 28

設計責任者	設計担当者	QA担当者	CG作図の人担当者
平岡 雅徳	弘志 豊仁 中川 越 小沢 真吾 武藤 敏明		

一級建築士 241773
八木 修

JOB 090536B
DWG M — 473

本図面は建物の維持管理のための参考資料です。建物の現状と図面が完全に一致していることを保証するものではありません。