# 平成29年度 横浜市都筑土木事務所所管
# 都筑区 道路整備 しゅん工箇所図

※ 平成29年4月1日から平成30年3月31日にしゅん工したものが記載されています。
※ なお、応急的に対応した工事の記載はありません。

問合せ先

都筑土木事務所 ･････････････････ TEL 942－0606

凡 例
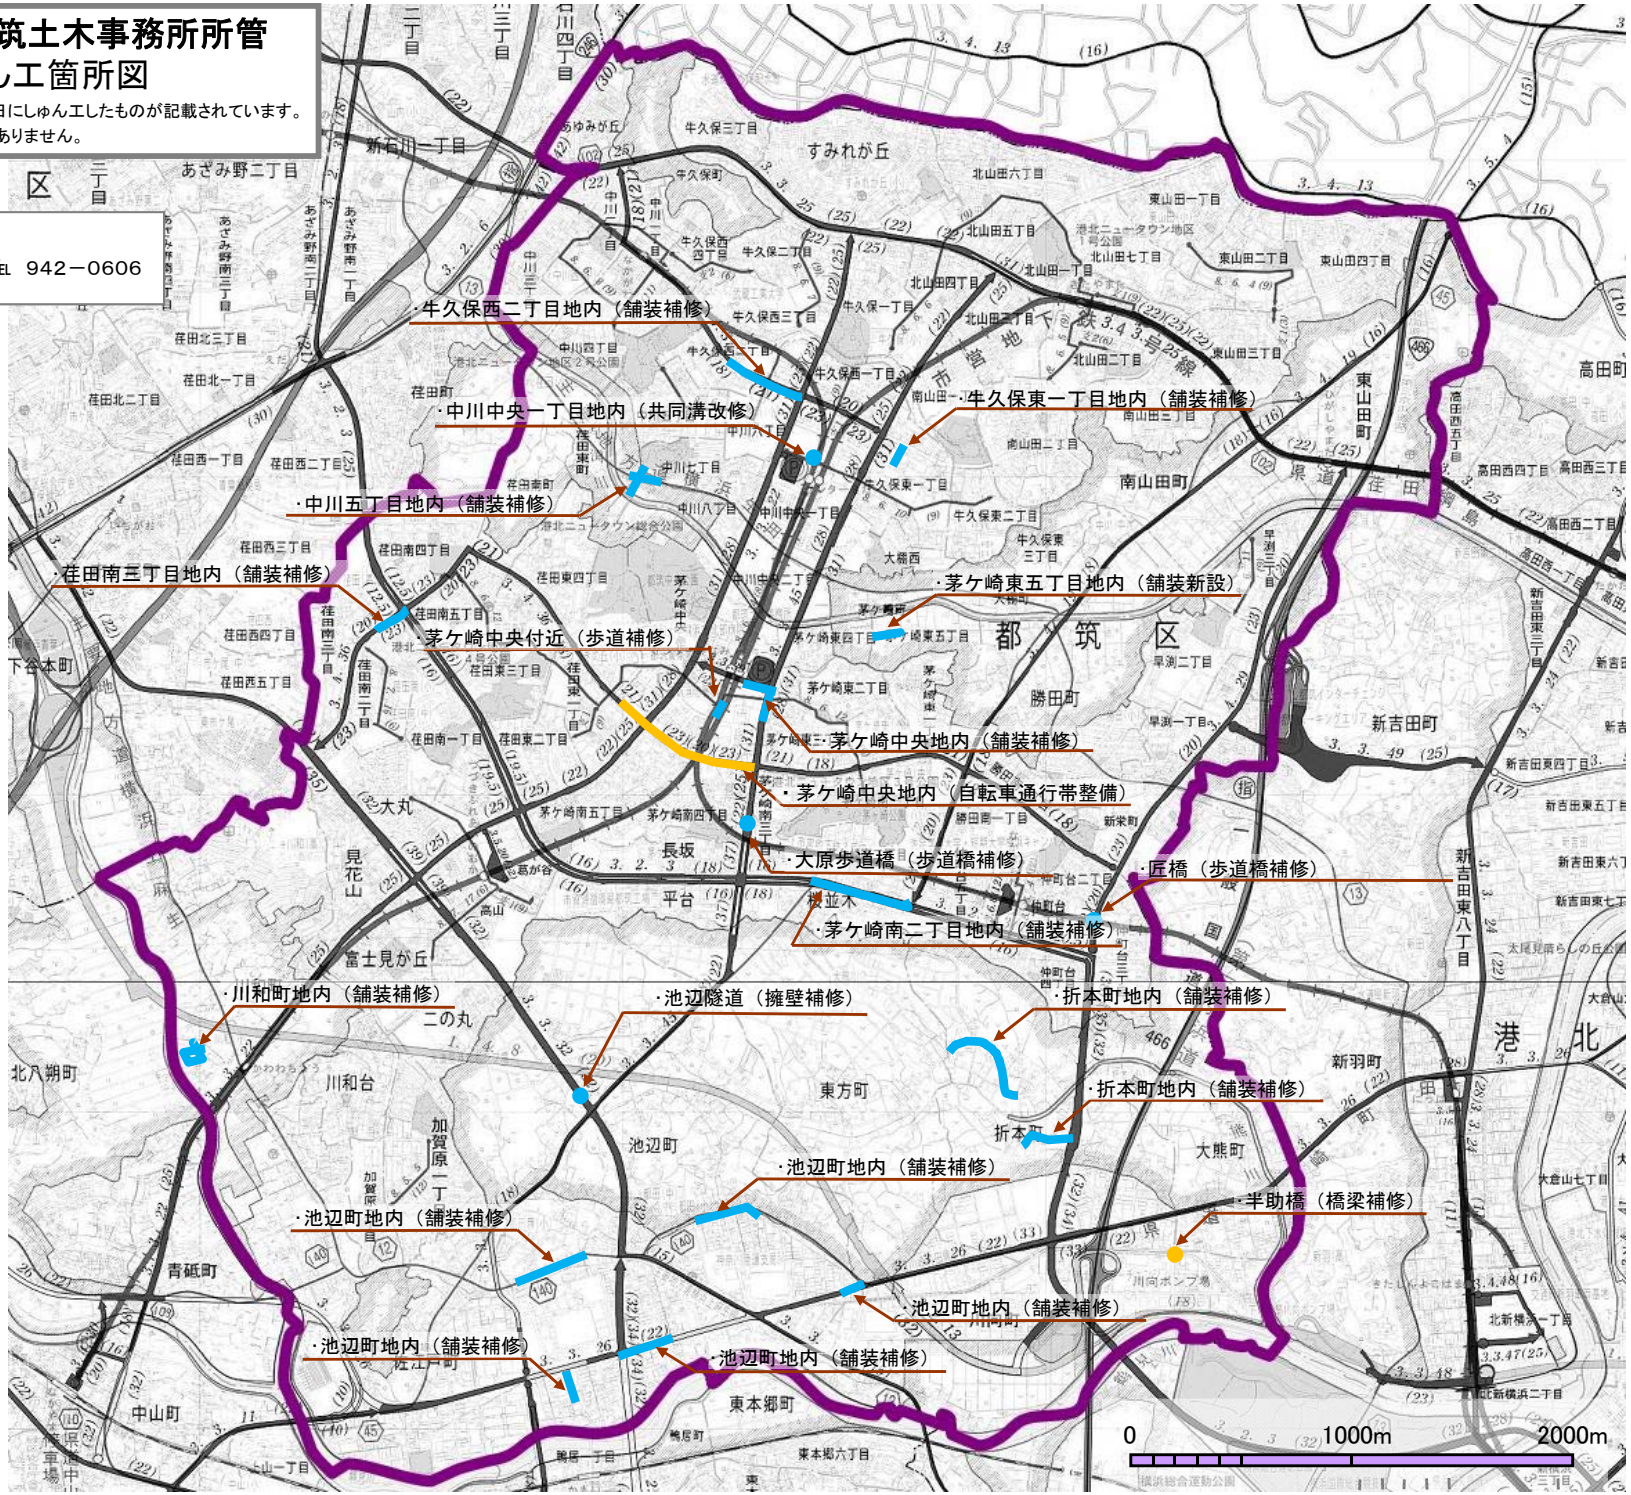
- 道路整備
- 道路修繕
- 施設整備