平成18年度 横浜市南土木事務所発注工事
南区 道路整備 竣工箇所図

※ 平成18年4月より平成19年3月31日に竣工したものが記載されています。
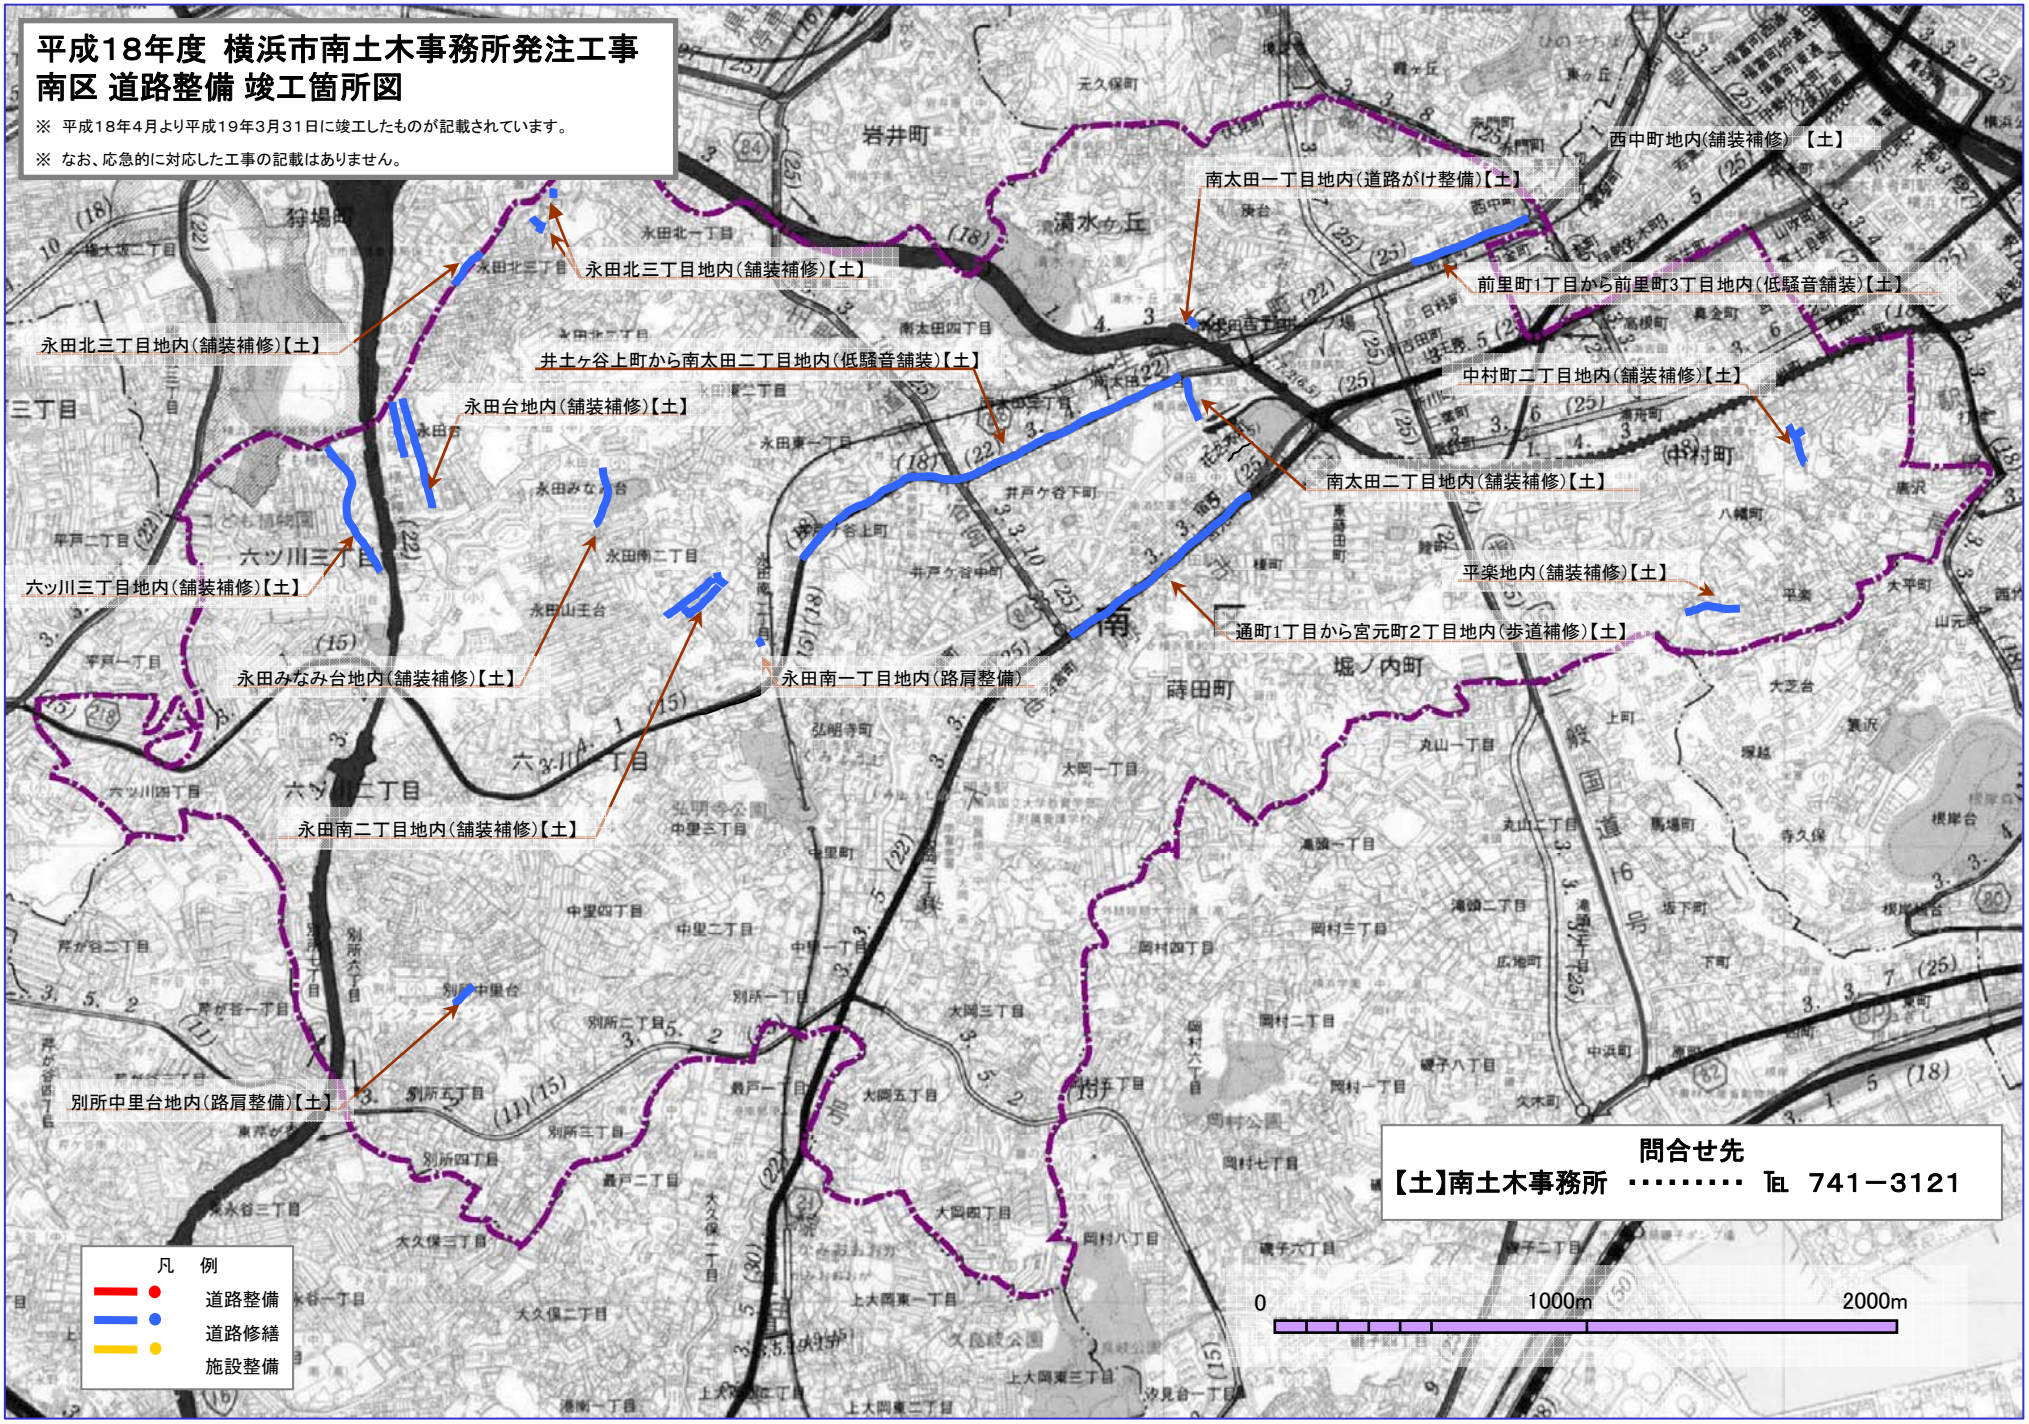
※ なお、応急的に対応した工事の記載はありません。