平成19年度　横浜市磯子土木事務所発注工事
磯子区 道路整備 竣工箇所図

※　平成19年4月より平成20年3月31日に竣工したものが記載されています。
※　なお、応急的に対応した工事の記載はありません。

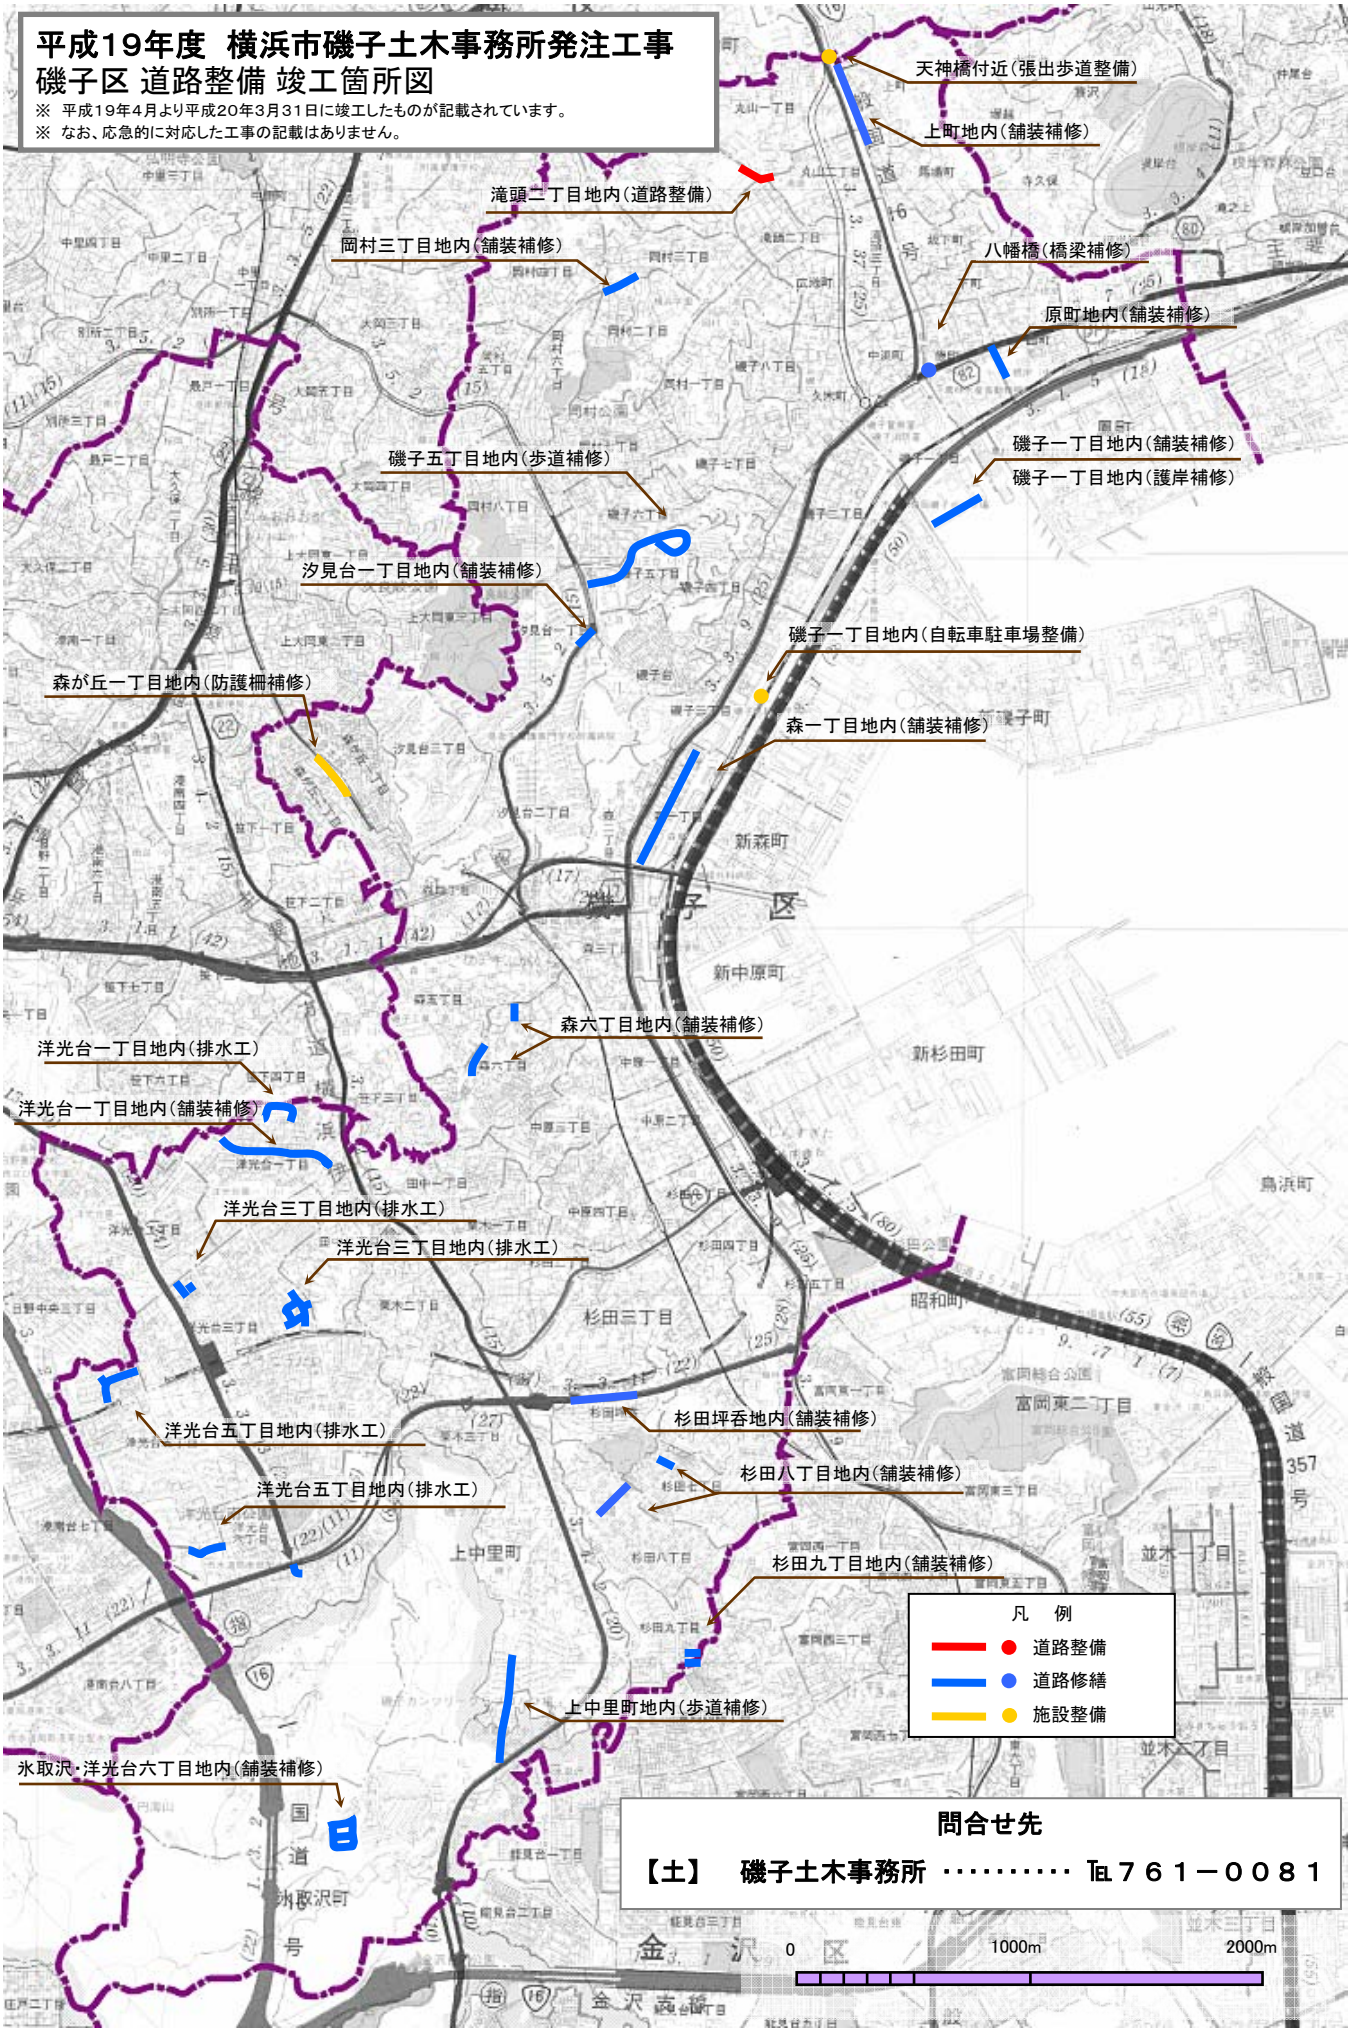

問合せ先

【土】　磯子土木事務所 ･････････ ℡７６１－００８１