


平成26年度 横浜市港南土木事務所所管 港南区 道路整備しゅん工箇所図

※ 平成26年4月1日から平成27年3月31日にしゅん工したものが記載されています。
※ なお、応急に対応した工事の記載はありません。

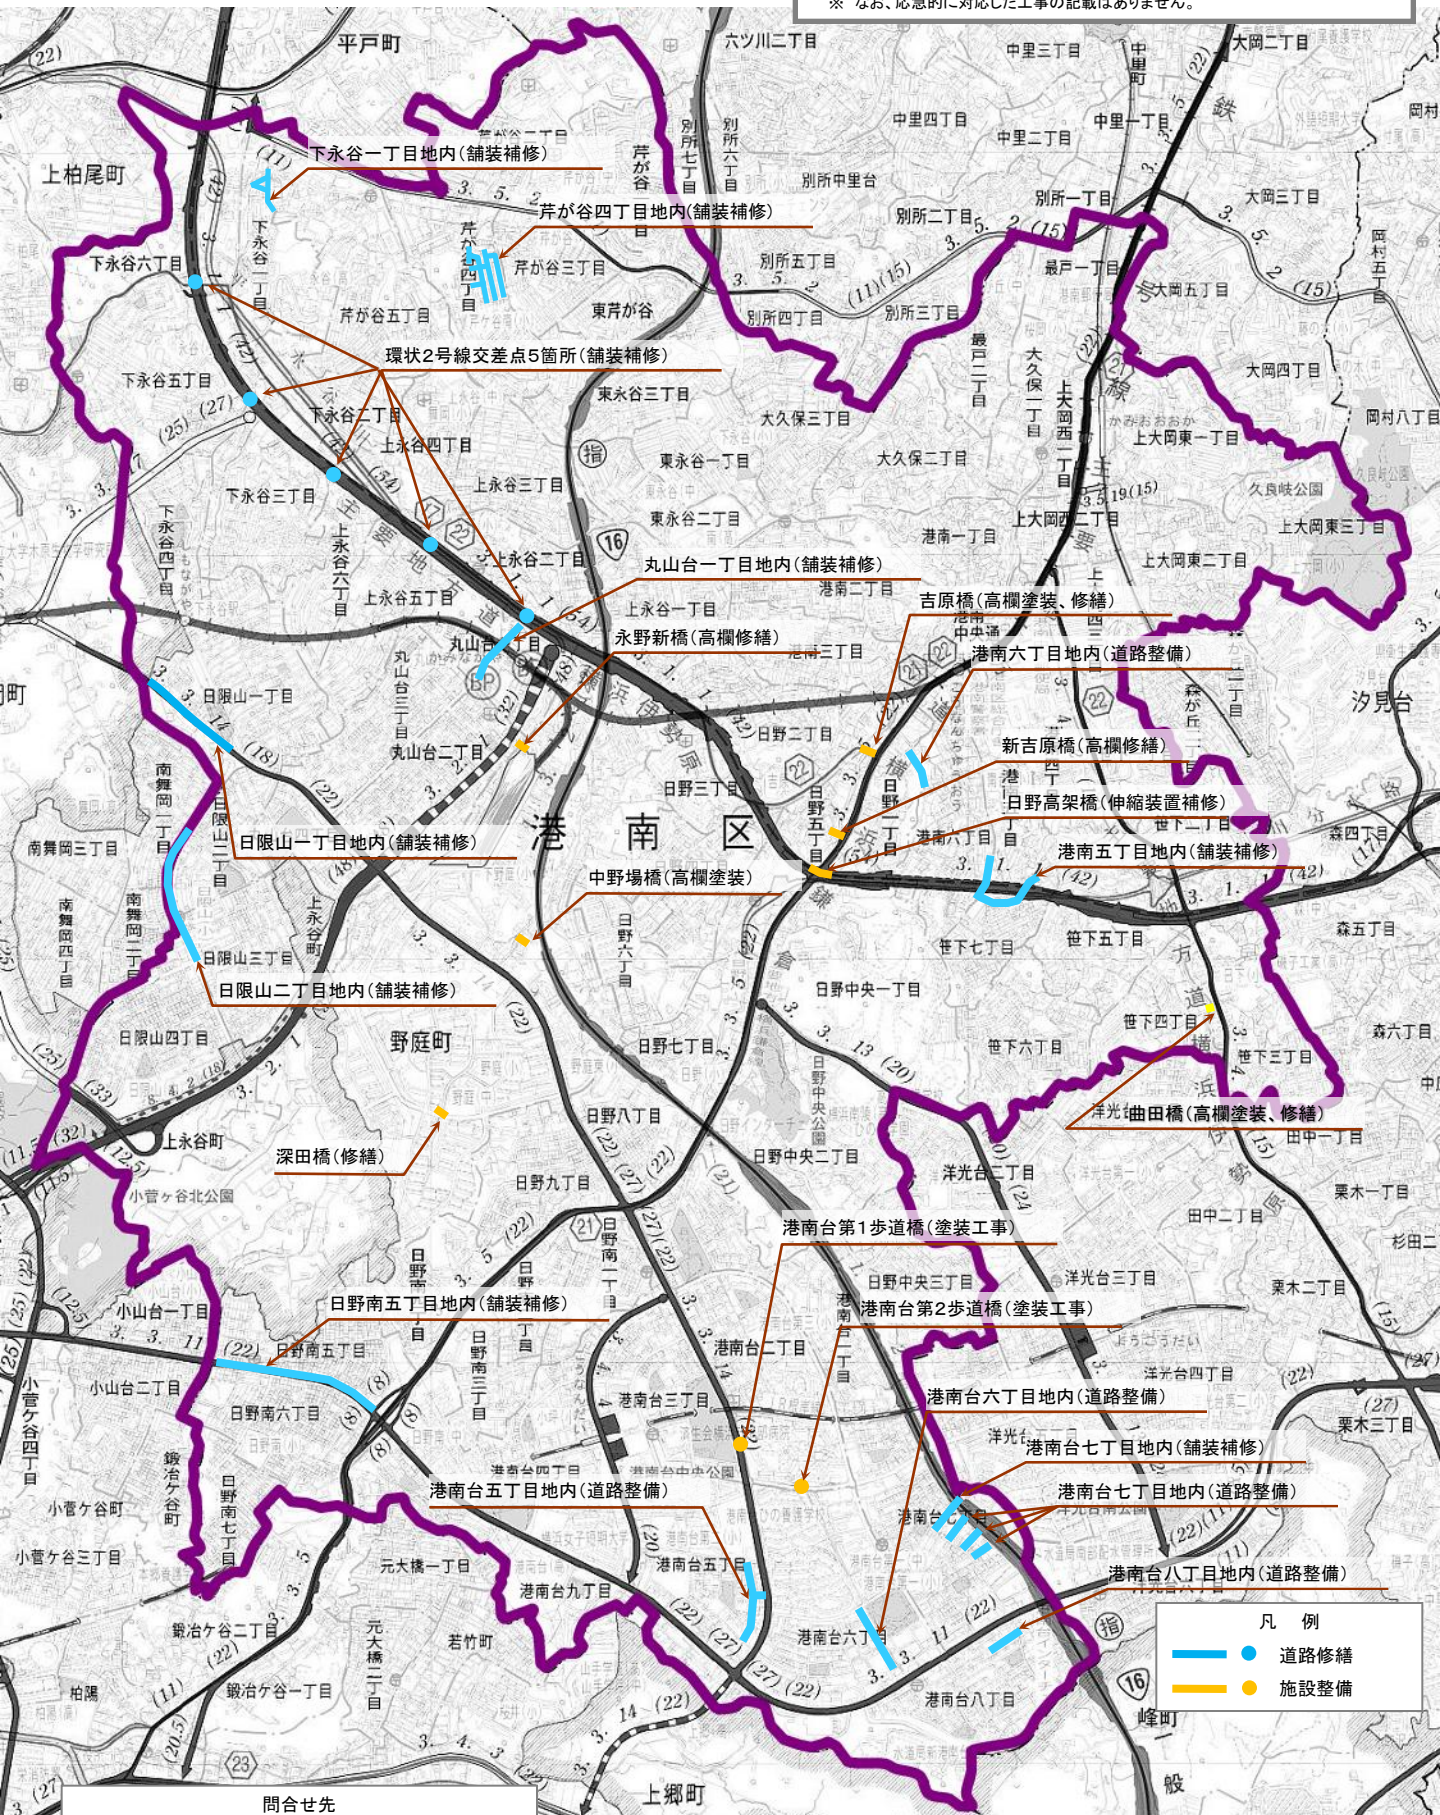

凡 例	
●	道路修繕
●	施設整備

問合せ先
港南土木事務所 Tel 843-3711

