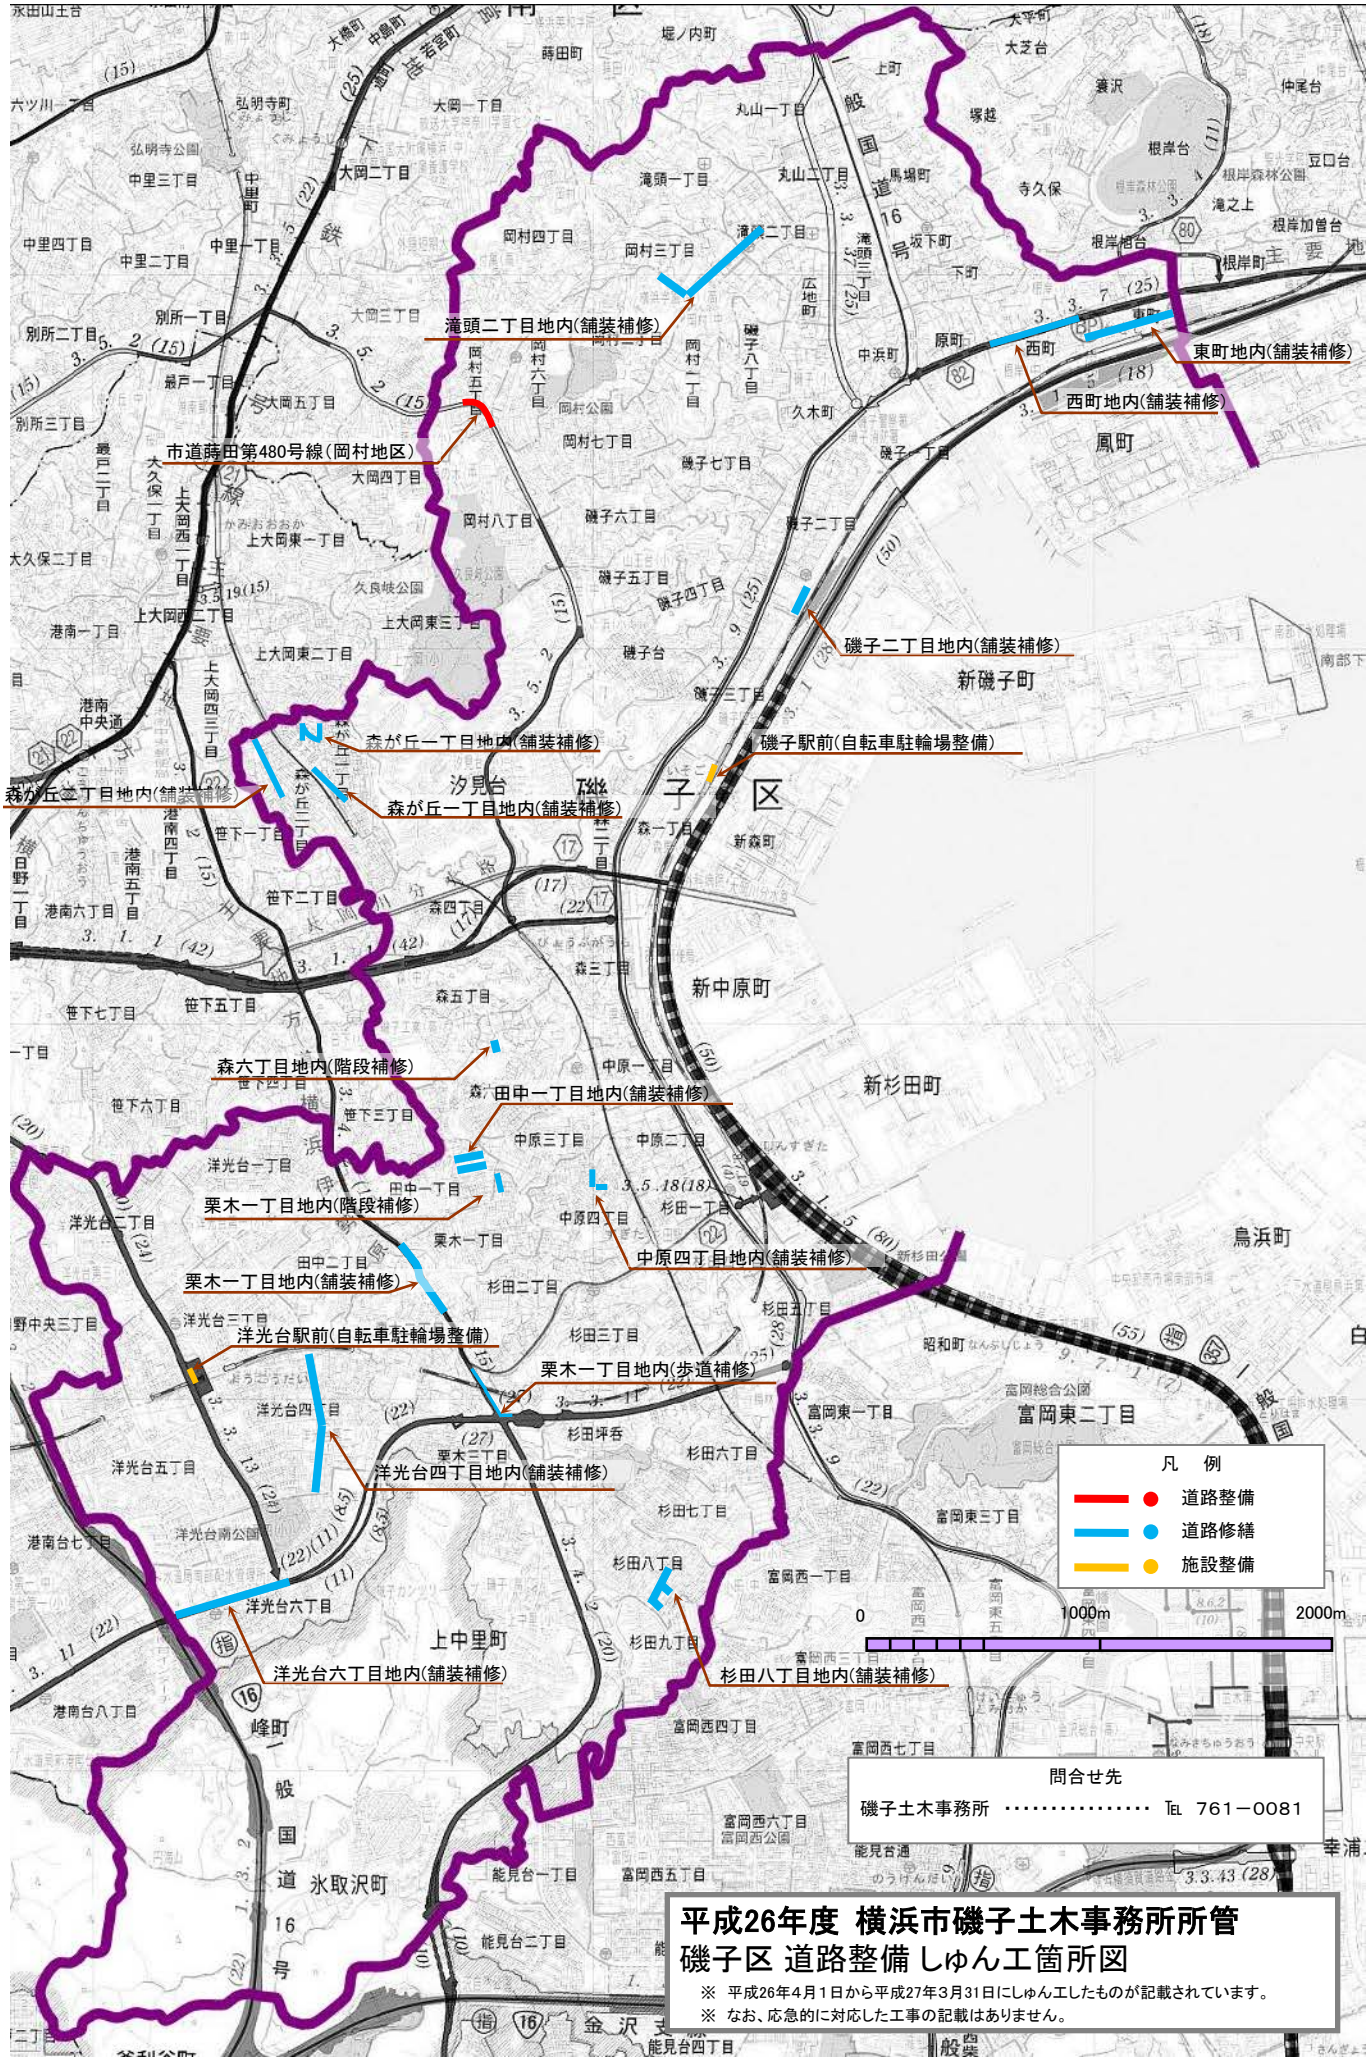
滝頭二丁目地内(舗装補修)
東町地内(舗装補修)
西町地内(舗装補修)
市道蒔田第480号線(岡村地区)
磯子二丁目地内(舗装補修)
森が丘一丁目地内(舗装補修)
磯子駅前(自転車駐輪場整備)
森が丘二丁目地内(舗装補修)
森が丘一丁目地内(舗装補修)
森六丁目地内(階段補修)
田中一丁目地内(舗装補修)
栗木一丁目地内(階段補修)
中原四丁目地内(舗装補修)
栗木一丁目地内(舗装補修)
洋光台駅前(自転車駐輪場整備)
栗木一丁目地内(歩道補修)
洋光台四丁目地内(舗装補修)
洋光台六丁目地内(舗装補修)
杉田八丁目地内(舗装補修)
凡　例
道路整備
道路修繕
施設整備
0
1000m
2000m
問合せ先
磯子土木事務所 …… TEL 761－0081
平成26年度 横浜市磯子土木事務所所管
磯子区 道路整備 しゅん工箇所図
※ 平成26年4月1日から平成27年3月31日にしゅん工したものが記載されています。
※ なお、応急的に対応した工事の記載はありません。