


令和4年度 瀬谷土木事務所所管 瀬谷区 道路整備しゅん工箇所図

※ 令和3年4月1日から令和4年3月31日にしゅん工したものが記載されています。
 ※ なお、応急的に対応した工事の記載はありません。

- 凡 例
- 道路整備
 - 道路修繕
 - 施設整備

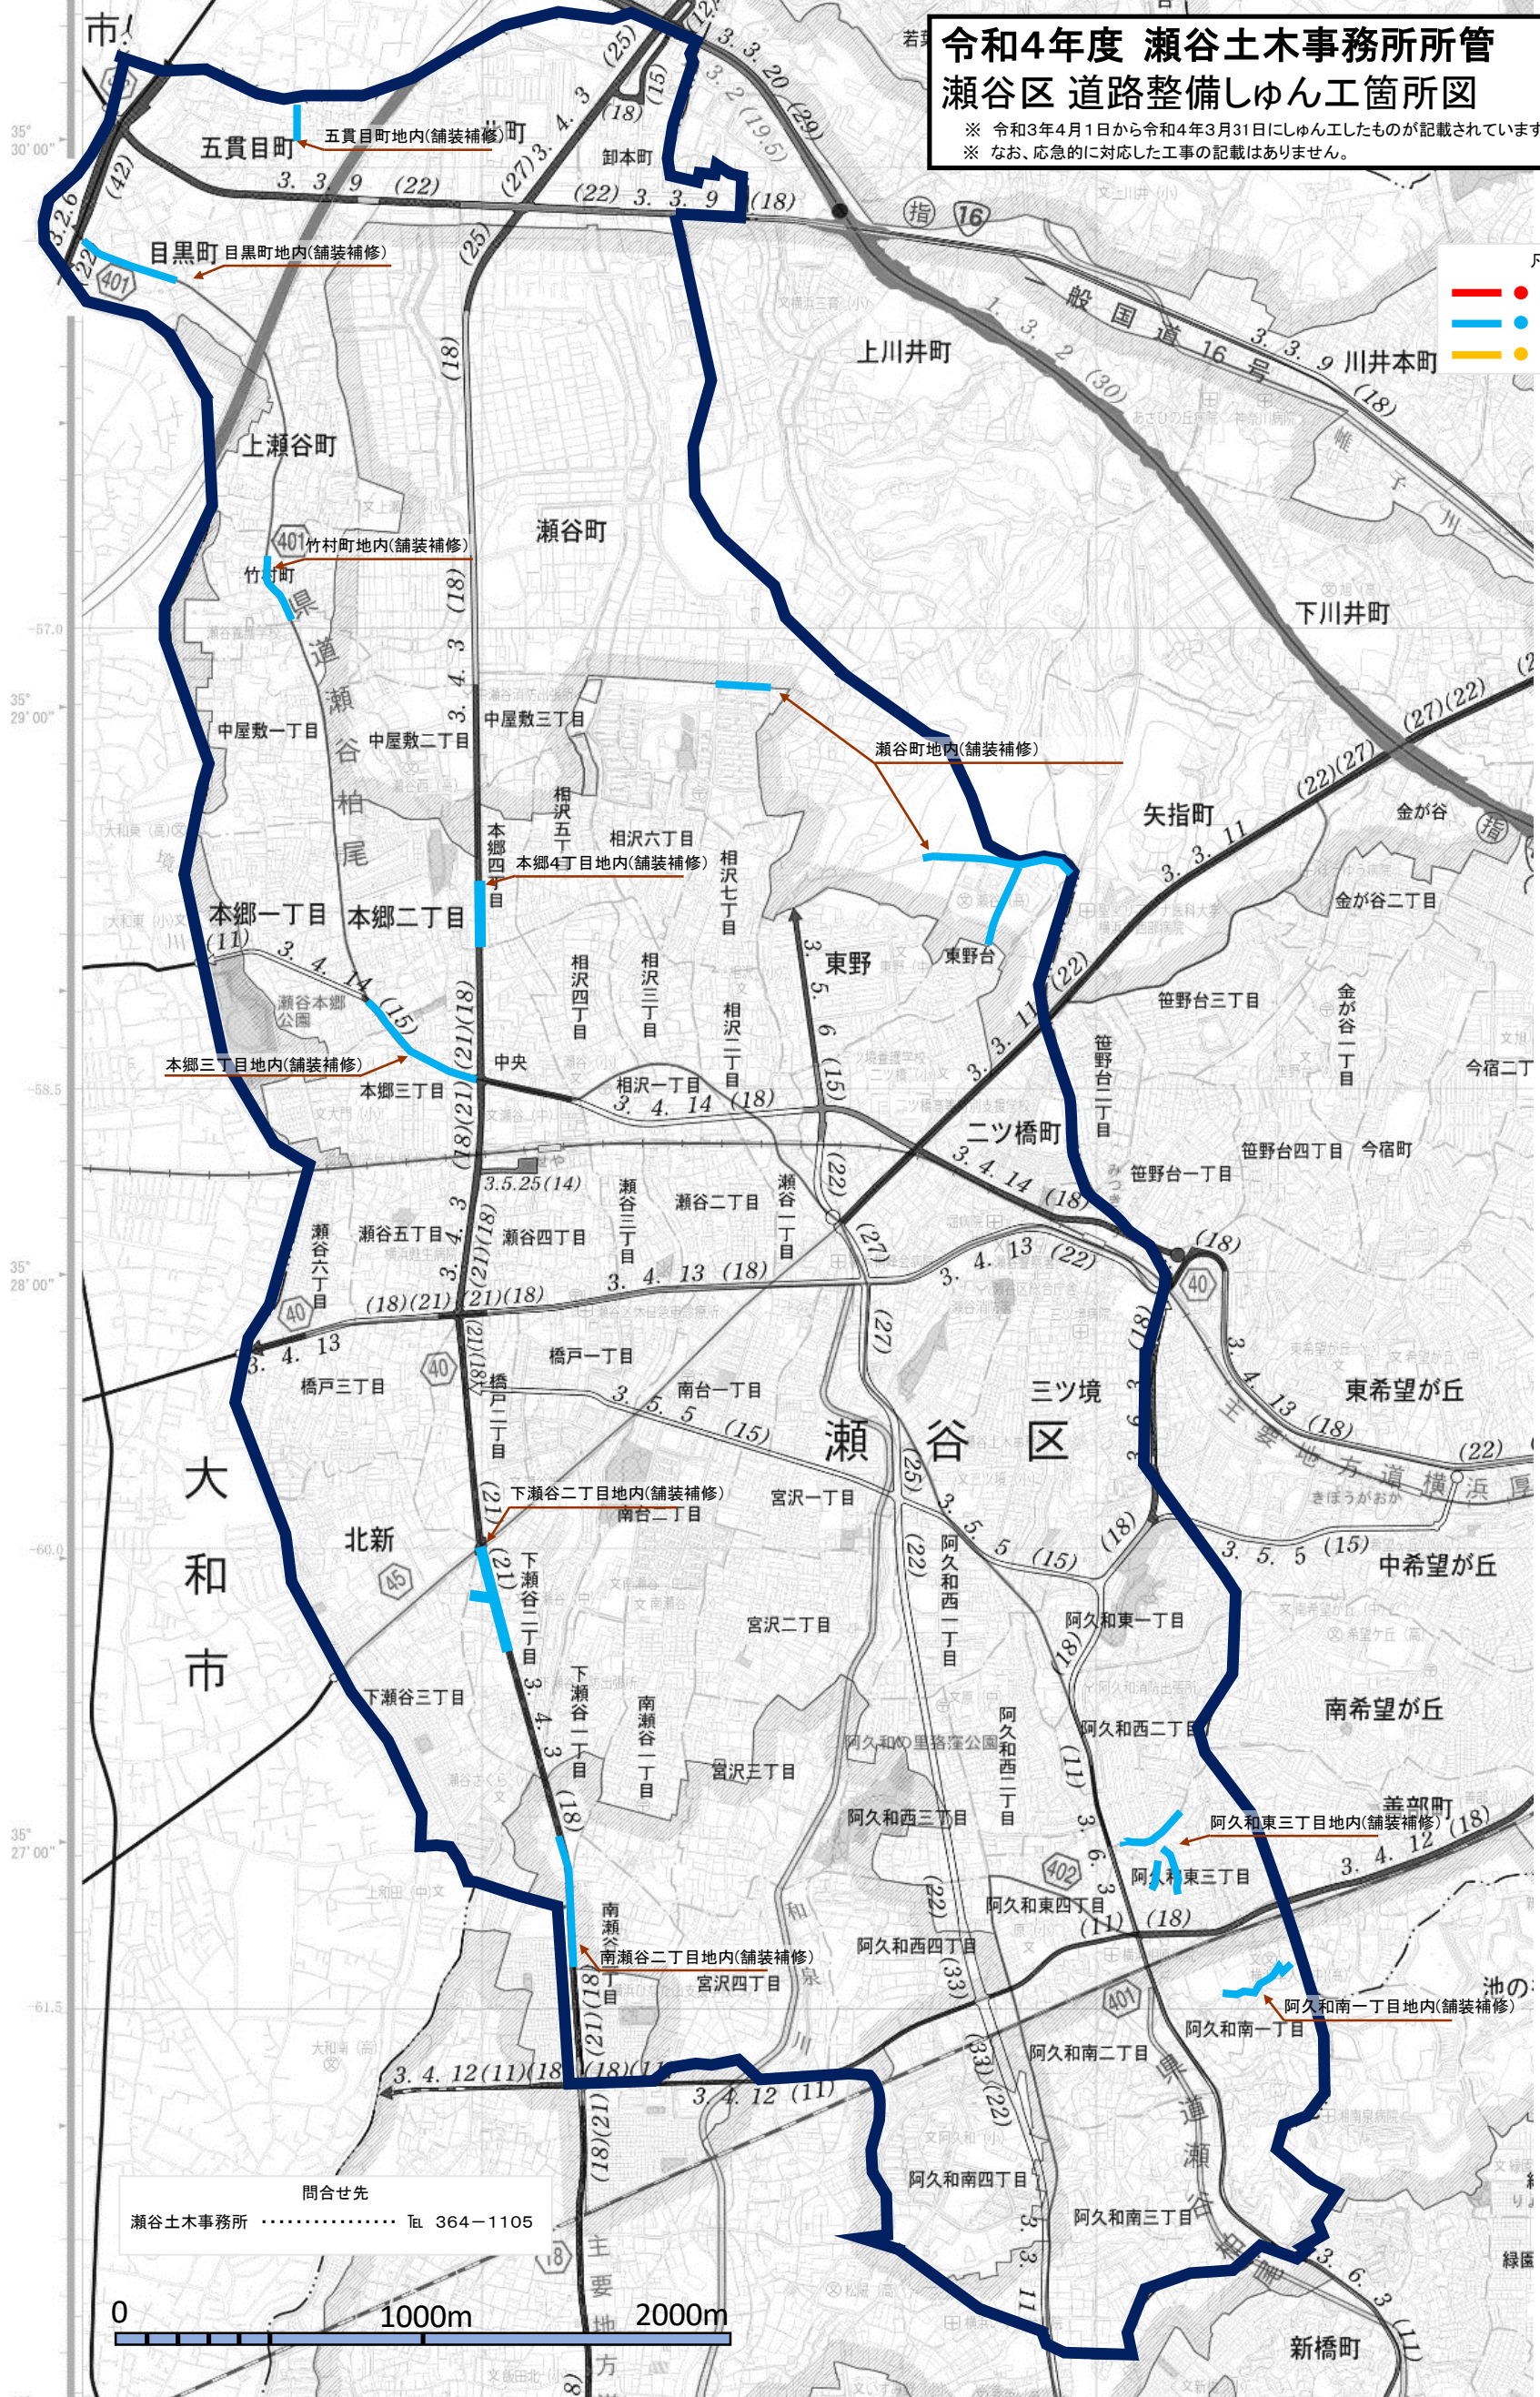

問合せ先
 瀬谷土木事務所 TEL 364-1105

