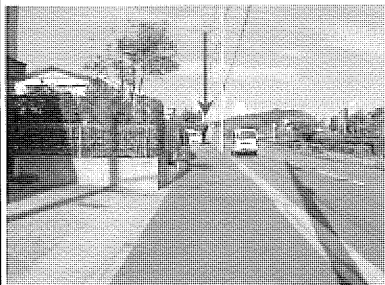
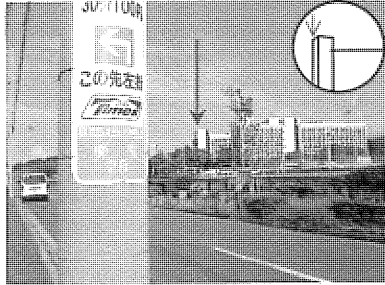
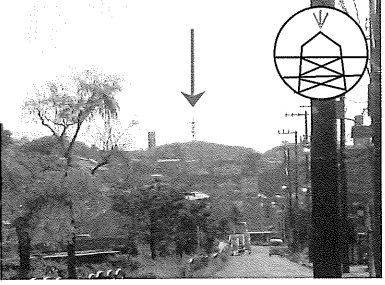
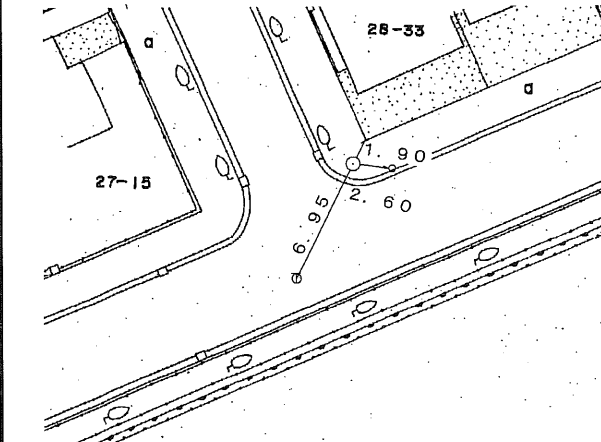
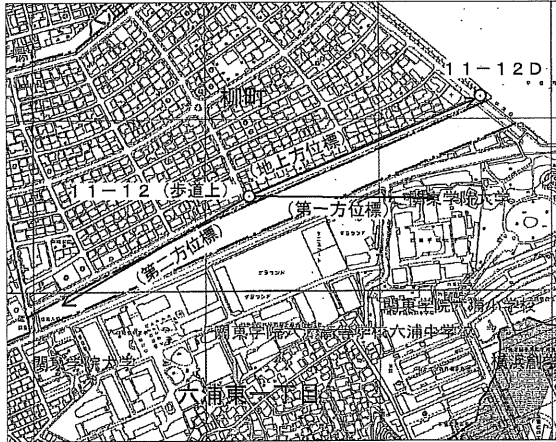


横浜市公共基準点（補点）観測結果・点の記

測地成果2011

点 名	11-12 (関東学院北)		
所 在 地	金沢区柳町28-30番地先		
設置年月	昭和57年12月 (旧点名 11-11 三等、室木)		(平成24年9月改測)
備 考	X= ^m -74862.191 ✓ ※GPS基準点測量 Y= -18936.341 ✓ H= 1.202 ✓ 縮尺係数 = 0.999904 ✓ ジオイド高：m 34.41 ✓		
視準点の 名 称	方 向 角	距 離	夾 角
11-12D	° ' " 66 24 37 ✓	m 363.226 ✓	
			β 1 = 24 11 45 ✓
			β 2 = 174 59 8 ✓
第1方位標	90 36 22 ✓		β 2-β 1 = 150 47 23 ✓
第2方位標	241 23 45 ✓		
11-12D (地上方位標)		第一方位標 (関東学院建物左角)	第二方位標 (送電線鉄塔)
(方向角 66° 24' 37") ✓		(方向角 90° 36' 22") ✓	(方向角 241° 23' 45") ✓
			
詳 細 図		案 内 図 (MD45-3-45) 1/10,000	
			

「この測量成果は、国土地理院長の助言を受けて得たものである（助言番号） 平24 関公第422号」
*公道以外に設置されている基準点を使用して観測を行なう場合には、土地管理者の了解を得て下さい。

横浜市公共基準点成果表・点の記

測地成果2011

点名	14 (二等・円海山)	1/2,500 図名	IX MD34-4 氷取沢 (176)
所在地	磯子区峯町678番地イ TEL :		
所有者	※原則使用禁止 (やむを得ず使用する場合は所有者の承諾を得てください)		
設置年月	年 月 ()	設置法	地上
備考	視準点の名称に※印のあるものはGPS測量による観測点 「この測量成果は、国土地理院長の承認及び助言を得て同院所管の測量標及び 測量成果を使用して得たものである (承認番号) 平23 関公第499号」		
m X = - 70852.061 B = 35 21 40.0409 Y = - 21749.364 L = 139 35 38.4143 H = 153.280 縮尺係数 = 0.999906 ジオイド高 36.537			
視準点の名称	平均方向角	距離の真数	備考
真北方向角	° ' "	m	
1 ※ 171	0 8 19	1374.919	視通不可
2 ※ 791	13 57 41	649.343	視通不可
3 ※ 121	89 13 47	1219.000	視通不可
4 ※ 767	224 49 35	903.943	視通不可
5 ※ 764	258 40 43	981.202	視通不可
	301 56 34		
第一方位標 上中里中学校 第二方位標 陽光ハイツ	° ' "	第一方位標	第二方位標
詳細図		案内図 (MD34-4-10) 1/10,000	

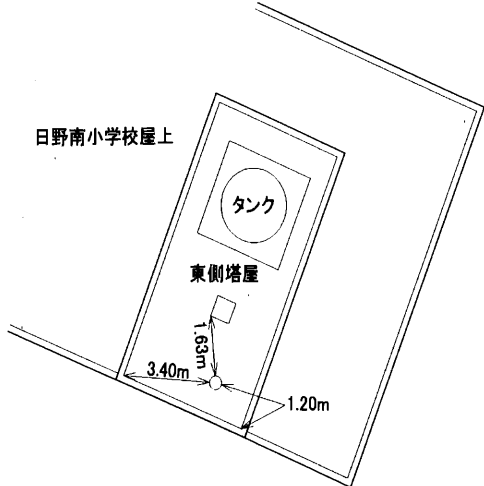
横浜市公共基準点成果表・点の記

測地成果2011

点名	17 (二等・小雀村)	1/2,500 図名	IX MD32-2 原宿 163
所在地	戸塚区小雀町1097番地1 TEL :		
所有者	原則使用禁止 (やむを得ず使用する場合は所有者の承諾を得てください)		
設置年月	昭和 13 年 12 月 ()	設置法	地上
備考	視準点の名称に※印のあるものはGPS測量による観測点 「この測量成果は、国土地理院長の承認及び助言を得て同院所管の測量標及び 測量成果を使用して得たものである (承認番号) 平23 関公第499号」		
m ° ' '' X = - 69755.836 B = 35 22 14.9157 Y = - 29330.407 L = 139 30 37.9588 H = 82.320 縮尺係数 = 0.999911 ジオイド高 37.031			
視準点の名称	平均方向角	距離の真数	備考
真北方向角	° ' ''	m	
1 ※ 157	0 11 13	703.468	視通不可
2 ※ 159	10 11 31	837.295	
3 ※ 695	83 39 13	508.462	視通不可
4 ※ 155	171 44 39	992.122	視通不可
5 ※ 797	267 49 54	1054.523	視通不可
	323 23 22		
第一方位標	° ' ''	第一方位標	第二方位標
第一方位標 ホテルエンパイア (ドリームランド) 第二方位標 住友電工			
詳細図	案内図 (MD32-2-27) 1/10,000		

横浜市公共基準点成果表・点の記

測地成果2011

点 名	18 (三等・西谷)	1/2, 500 図名	IX MD33-2 小菅ヶ谷 (165)	
所 在 地	港南区日野南6丁目35番1号 TEL : 045 (845) 3037			
所 有 者	横浜市 原則使用禁止 (やむを得ず使用する場合は所有者の承諾を得てください)			
設 置 年 月	昭和 55 年 12 月 ()	設置法	屋上	
備 考	視準点の名称に※印のあるものはGPS測量による観測点 「この測量成果は、国土地理院長の承認及び助言を得て同院所管の測量標及び 測量成果を使用して得たものである (承認番号) 平23 関公第499号」			
m ° ' " X = - 69310.825 B = 35 22 29.8163 Y = - 24605.717 L = 139 33 45.0959 H = 97.850 縮尺係数 = 0.999907 ジオイド高 36.710				
視 準 点 の 名 称		平 均 方 向 角	距 離 の 真 数	備 考
真北方向角		° ' "	m	
1	※ 189	0 9 24	1059.851	
2	※ 168	34 50 21	1107.352	
3	※ 763	113 7 39	481.167	
4	※ 165	187 32 39	685.929	
5	※ 792	222 22 22	1306.771	
6	※ 166	280 11 52	725.354	
		323 43 1		
詳 細 図		案内図 (MD33-2-14) 1/10, 000		
				

横浜市公共基準点成果表・点の記

測地成果2011

点名	21 (三等・亀井野)	1/2,500 図名	IX MD21-4
所在地	藤沢市亀井野1439番地2 TEL :		
所有者	原則使用禁止 (やむを得ず使用する場合は所有者の承諾を得てください)		
設置年月	明治 35 年 9 月 ()	設置法	地上
備考	視準点の名称に※印のあるものはGPS測量による観測点 「この測量成果は、国土地理院長の承認及び助言を得て同院所管の測量標及び測量成果を使用して得たものである (承認番号) 平23 関公第499号」		
m X = - 67908.377 B = 35 23 14.5487 Y = - 32193.641 L = 139 28 44.2601 H = 40.700 縮尺係数 = 0.999913 ジオイド高 37.243			
視準点の名称	平均方向角	距離の真数	備考
真北方向角 1 ※ 758 2 ※ 199 3 ※ 154	° ' " 0 12 19 20 44 1 80 27 2 131 8 5	m 1297.542 990.382 1775.374	視通不可 視通不可
第一方位標 県立藤沢工業高校給水塔		第一方位標	第二方位標
第二方位標 ホテルエンパイア (ドリームランド)			
詳細図	案内図 (MD21-4-16) 1/10,000		

横浜市公共基準点成果表・点の記

測地成果2011

点名	23-2 (相武山小学校)	1/2,500 図名	IX MD24-1 下野庭 (147)	
所在地	港南区上永谷一丁目7番地5 TEL: 045 (841) 9288			
所有者	横浜市 原則使用禁止 (やむを得ず使用する場合は所有者の承諾を得てください)			
設置年月	昭和 57 年 12 月 (平成24年1月 改測)	設置法	屋上	
備考	視準点の名称に※印のあるものはGPS測量による観測点 「この測量成果は、国土地理院長の承認及び助言を得て同院所管の測量標及び測量成果を使用して得たものである (承認番号) 平23 関公第499号」			
m X = - 66254.684 B = 35 24 9.1314 Y = - 22958.568 L = 139 34 50.0477 H = 84.927 縮尺係数 = 0.999906 ジオイド高 36.586				
視準点の名称		平均方向角	距離の真数	備考
真北方向角		° ' "	m	
1	※ 228	12 3 38	662.946	視通不可
2	※ 811	73 16 49	904.722	
3	※ 566	152 54 40	670.569	
4	※ 682	199 22 39	584.528	
5	※ 614	250 38 5	1790.841	
6	※ 213	270 32 29	886.505	
7	※ 733	309 35 44	1330.163	
詳細図		案内図 (MD24-1-13) 1/10,000		

横浜市公共基準点成果表・点の記

測地成果2011

点名	24 (三等・大塚)	1/2,500 図名	IX MD24-2 笹下 (148)	
所在地	磯子区汐見台三丁目9番地 TEL :			
所有者	原則使用禁止 (やむを得ず使用する場合は所有者の承諾を得てください)			
設置年月	昭和 38 年 2 月 ()	設置法	地上	
備考	視準点の名称に※印のあるものはGPS測量による観測点 「この測量成果は、国土地理院長の承認及び助言を得て同院所管の測量標及び 測量成果を使用して得たものである (承認番号) 平23 関公第499号」			
m ° ' '' X = - 66572.733 B = 35 23 58.9861 Y = - 20734.605 L = 139 36 18.2220 H = 94.740 縮尺係数 = 0.999905 ジオイド高 36.436				
視準点の名称		平均方向角	距離の真数	備考
真北方向角		° ' ''	m	
1	※ 587	48 15 50	1033.620	視通不可
2	※ 182	141 24 41	1258.442	
3	※ 751	183 40 33	954.892	視通不可
4	※ 576	212 8 52	1358.650	視通不可
5	※ 217	251 39 51	1102.308	視通不可
6	※ 218	342 8 59	751.746	視通不可
詳細図		案内図 (MD24-2-22)		1/10,000

横浜市公共基準点成果表・点の記

測地成果2011

点名	26 (三等・下)	1/2,500 図名	IX MD05-3 伊勢佐木町 (176)	
所在地	南区唐沢41番地9 TEL: 045 (741) 3121			
所有者	横浜市 原則使用禁止 (やむを得ず使用する場合は所有者の承諾を得てください)			
設置年月	昭和 58 年 6 月 ()	設置法	地上	
備考	視準点の名称に※印のあるものはGPS測量による観測点 「この測量成果は、国土地理院長の承認及び助言を得て同院所管の測量標及び 測量成果を使用して得たものである (承認番号) 平23 関公第499号」			
m X = - 62822.083 B = 35 26 0.8762 Y = - 18184.013 L = 139 37 59.0083 H = 46.640 縮尺係数 = 0.999904 ジオイド高 36.277				
視準点の名称		平均方向角	距離の真数	備考
真北方向角		° ' "	m	
1	※ 280	22 32 42	1251.200	視通不可
2	※ 666	75 30 34	1248.207	視通不可
3	※ 273	128 50 46	1028.827	視通不可
4	※ 748	206 16 0	1619.183	視通不可
5	※ 269	227 39 31	1042.514	視通不可
6	※ 688	244 33 26	1984.687	視通不可
7	※ 690	264 51 44	1374.735	視通不可
8	※ 281	305 39 56	1028.966	視通不可
第一方位標 横浜市大病院		第一方位標	第二方位標	
第二方位標				
詳細図		案内図 (MD05-3-48) 1/10,000		

横浜市公共基準点成果表・点の記

測地成果2011

点名	28 (二等・永田村)	1/2,500 図名	IX MD14-1 六ツ川 (125)	
所在地	南区六ツ川一丁目729番地 TEL: 045 (211) 1212			
所有者	警察庁 関東管区警察局神奈川県通信部 ※原則使用禁止 (やむを得ず使用する場合は所有者の承諾を得てください)			
設置年月	昭和 42 年 2 月 ()	設置法	地上	
備考	視準点の名称に※印のあるものはGPS測量による観測点 「この測量成果は、国土地理院長の承認及び助言を得て同院所管の測量標及び 測量成果を使用して得たものである (承認番号) 平23 関公第499号」			
m X = - 63364.664 B = 35 25 42.9556 Y = - 22452.695 L = 139 35 9.8112 H = 90.950 縮尺係数 = 0.999906 ジオイド高 36.557				
視準点の名称		平均方向角	距離の真数	備考
真北方向角		0 8 36	m	
1	※ 747	33 30 47	954.268	視通不可
2	※ 266	71 16 20	1660.782	
3	※ 679	130 56 24	821.068	
4	※ 263	261 17 51	807.357	視通不可
5	※ 260	281 44 2	3288.313	視通不可
6	※ 262	301 2 50	1794.323	視通不可
7	※ 264	337 39 2	1156.747	視通不可
詳細図		案内図 (MD14-1-15) 1/10,000		

横浜市公共基準点(補点)観測結果・点の記

世界測地系(測地成果2011)

点名	28-1 (二等・永田村)		
所在地	南区永田村816番地先		
設置年月	昭和57年12月		
備考	m X = -63103.823 ✓ Y = -22645.560 ✓ H = 62.40 ✓ 縮尺係数: 0.999906 ✓ ジオイド高: 36.57 ✓		
視準点の名称	方向角	距離(球面)	
28	143°31'15" ✓	324.430 ✓	$\beta 1 = \quad \circ \quad ' \quad "$
			$\beta 2 =$
			$\beta 3 =$
第一方位標			$\beta 2 - \beta 1 =$
第二方位標			$\beta 3 - \beta 2 =$
第三方位標			$\beta 3 - \beta 1 =$
詳細図		案内図	MD14-1-6 1/10,000

横浜市公共基準点成果表・点の記

測地成果2011

点 名	32-2 (三等・寺の上 (偏心点))		1/2,500 図名	IX MD01-4 上和田 109
所 在 地	大和市上和田2695番地		TEL : 046 (267) 3352	
所 有 者	大和市教育委員会 原則使用禁止 (やむを得ず使用する場合は所有者の承諾を得てください)			
設 置 年 月	昭和 57 年 10 月 (平成24年1月 改測)		設置法	屋上
備 考	視準点の名称に※印のあるものはGPS測量による観測点 「この測量成果は、国土地理院長の承認及び助言を得て同院所管の測量標及び測量成果を使用して得たものである (承認番号) 平23 関公第499号」			
m ° ' " X = - 61947.909 B = 35 26 27.8772 Y = - 32956.084 L = 139 28 13.1800 H = 72.631 縮尺係数 = 0.999913 ジオイド高 37.383				
視 準 点 の 名 称		平 均 方 向 角	距 離 の 真 数	備 考
真北方向角		° ' "	m	視通不可
1	※ 292	0 12 38		
2	※ 293	1 49 42	2049.124	
3	※ 291	41 19 51	1525.264	
4	※ 248	69 28 17	1508.682	
5	※ 247	99 50 1	2227.299	
6	※ 775	125 27 9	1270.621	
		162 36 1	1067.456	
詳 細 図		案内図 (MD01-4-13) 1/10,000		

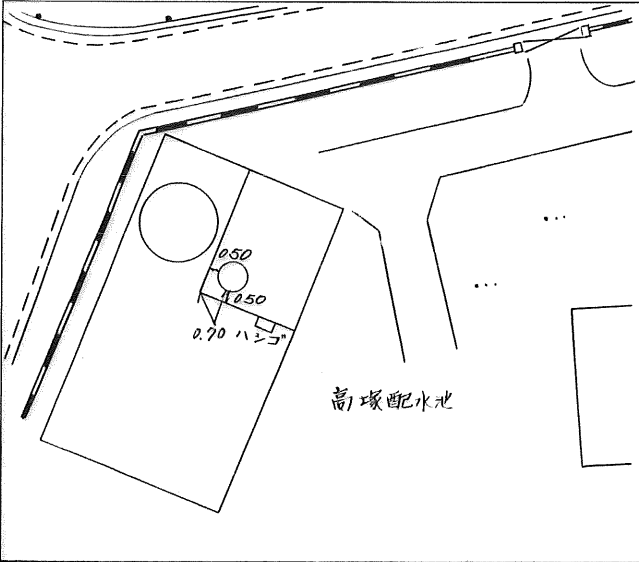
横浜市公共基準点成果表・点の記

測地成果2011

点 名	33 (三等・高塚)		1/2, 500 図名	IX MD02-2 希望が丘 99
所 在 地	泉区新橋町1 6 3 0 番地		TEL : 045 (851) 1731	
所 有 者	横浜市水道局浄水部 原則使用禁止 (やむを得ず使用する場合は所有者の承諾を得てください)			
設 置 年 月	昭和 51 年 9 月 ()		設置法	地上
備 考	視準点の名称に※印のあるものはGPS測量による観測点 「この測量成果は、国土地理院長の承認及び助言を得て同院所管の測量標及び 測量成果を使用して得たものである (承認番号) 平23 関公第499号」			
m ° ′ ″ X = - 61493.128 B = 35 26 43.0801 Y = - 28981.842 L = 139 30 50.7115 H = 85.490 縮尺係数 = 0.999910 ジオイド高 37.061				
視 準 点 の 名 称		平 均 方 向 角		距 離 の 真 数
真北方向角		° ′ ″		m
1	※ 744	47 34 57	736.361	視通不可
2	※ 754	102 45 41	1014.167	視通不可
3	※ 252	170 45 16	1238.056	視通不可
4	※ 250	210 35 3	1404.953	視通不可
5	※ 248	244 51 48	1966.224	
6	※ 251	281 46 0	1227.786	視通不可
7	※ 627	356 16 23	1014.005	視通不可
詳 細 図		案内図 (MD02-2-45) 1/10, 000		

横浜市公共基準点(補点)観測結果・点の記

世界測地系(測地成果2011)

点名	33-2		
所在地			
設置年月			
備考	m X = -61491.676 ✓ Y = -29205.727 ✓ H = 94.22 ✓ 縮尺係数: 0.999911 ✓ ジオイド高: 37.08 ✓		
視準点の名称	方向角	距離(球面)	
33	90° 22' 18" ✓	223.910 m ✓	$\beta 1$ = ° ' "
			$\beta 2$ =
			$\beta 3$ =
第一方位標			$\beta 2 - \beta 1$ =
第二方位標			$\beta 3 - \beta 2$ =
第三方位標			$\beta 3 - \beta 1$ =
詳細図		案内図	MD02-2-44 1/10,000
			

測地成果2011

点 名	34 (三等・都塚)	1/2, 500 図名	IX MD03-3 名瀬 (112)
所 在 地	旭区大池町 2 6 先 TEL :		
所 有 者	原則使用禁止 (やむを得ず使用する場合は所有者の承諾を得てください)		
設 置 年 月	昭和 35 年 10 月 (平成24年1月 改測)	設置法	地上
備 考	視準点の名称に※印のあるものはGPS測量による観測点 「この測量成果は、国土地理院長の承認及び助言を得て同院所管の測量標及び 測量成果を使用して得たものである (承認番号) 平23 関公第499号」		
m ° ' " X = - 61595.364 B = 35 26 39.9911 Y = - 26713.333 L = 139 32 20.6813 H = 93.766 縮尺係数 = 0.999909 ジオイド高 36.883			
視 準 点 の 名 称	平 均 方 向 角 ° ' "	距 離 の 真 数 m	備 考
真北方向角	0 10 14		
1 ※ 743	35 3 52	1065.081	視通不可
2 ※ 728	82 31 56	1751.827	視通不可
3 ※ 289-2	103 47 32	1824.288	視通不可
4 ※ 260	136 35 7	1515.318	視通不可
5 ※ 259	173 8 12	1479.481	視通不可
6 ※ 754	264 33 49	1285.381	視通不可
7 ※ 300	331 27 46	1060.964	視通不可
第一方位標 第二方位標	° ' "	第一方位標	第二方位標
詳 細 図		案内図 (MD03-3-6) 1/10,000	

横浜市公共基準点成果表・点の記

測地成果2011

点名	36 (三等・下星川)	1/2,500 図名	IX MD04-1 仏向町 (102)	
所在地	保土ヶ谷区星川一丁目165番地1 TEL :			
所有者	原則使用禁止 (やむを得ず使用する場合は所有者の承諾を得てください)			
設置年月	明治 35 年 7 月 ()	設置法	地上	
備考	視準点の名称に※印のあるものはGPS測量による観測点 「この測量成果は、国土地理院長の承認及び助言を得て同院所管の測量標及び測量成果を使用して得たものである (承認番号) 平23 関公第499号」			
m ° ′ ″ X = - 60268.305 B = 35 27 23.4654 Y = - 22057.315 L = 139 35 25.1848 H = 59.180 縮尺係数 = 0.999906 ジオイド高 36.555				
視準点の名称		平均方向角	距離の真数	備考
真北方向角		° ′ ″	m	
1	※ 773	0 8 27	1200.037	視通不可
2	※ 310	34 16 44	862.931	
3	※ 314	90 24 32	2608.018	視通不可
4	※ 746	100 58 55	2193.094	視通不可
5	※ 643	113 3 24	1786.875	視通不可
6	※ 584	144 18 6	1662.286	視通不可
7	※ 745	177 36 11	872.561	視通不可
8	※ 306	210 52 38	1239.201	視通不可
9	※ 774	266 44 57	659.956	視通不可
			第一方位標	第二方位標
第一方位標 明神台給水塔 第二方位標 杉山神社		° ′ ″		
詳細図		案内図 (MD04-1-16)		1/10,000

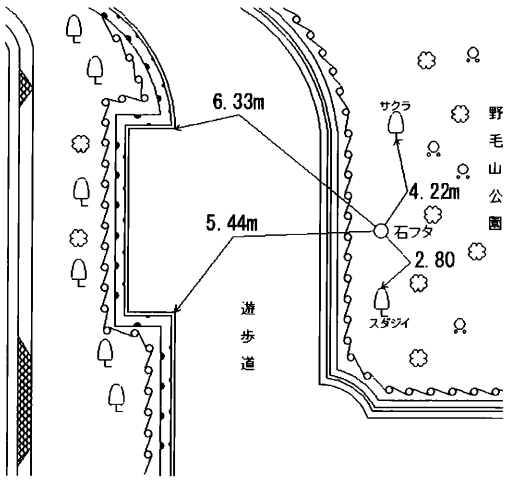
横浜市公共基準点(補点)観測結果・点の記

世界測地系(測地成果2011)

点名	36-2		
所在地			
設置年月			
備考	m X = -60309.968 ✓ Y = -22048.175 ✓ H = 70.53 ✓ 縮尺係数: 0.999906 ✓ ジオイド高: 36.55 ✓		
視準点の名称	方向角	距離(球面)	
36	347° 37' 35" ✓	42.658 m ✓	$\beta 1$ = ° ' "
			$\beta 2$ =
			$\beta 3$ =
第一方位標			$\beta 2 - \beta 1$ =
第二方位標			$\beta 3 - \beta 2$ =
第三方位標			$\beta 3 - \beta 1$ =
詳細図		案内図	MD04-1-16 1/10,000

横浜市公共基準点成果表・点の記

測地成果2011

点名	37 (三等・戸部)	1/2,500 図名	IX MD05-1 西戸部 (104)	
所在地	西区老松町20番地1 TEL: 045 (671) 2121			
所有者	横浜市 原則使用禁止 (やむを得ず使用する場合は所有者の承諾を得てください)			
設置年月	明治 35 年 7 月 ()	設置法	地下	
備考	視準点の名称に※印のあるものはGPS測量による観測点 「この測量成果は、国土地理院長の承認及び助言を得て同院所管の測量標及び 測量成果を使用して得たものである (承認番号) 平23 関公第499号」			
m ° ′ ″ X = - 61454.723 B = 35 26 45.1901 Y = - 19040.209 L = 139 37 24.9455 H = 47.420 縮尺係数 = 0.999904 ジオイド高 36.339				
視準点の名称		平均方向角	距離の真数	備考
真北方向角		° ′ ″	m	
1	※ 316	0 7 18	803.699	視通不可
2	※ 281	49 13 29	767.821	
3	※ 314	178 29 4	827.449	視通不可
		326 27 50		
第一方位標 第二方位標		° ′ ″	第一方位標 	第二方位標
詳細図		案内図 (MD05-1-44)		1/10,000
				

横浜市公共基準点成果表・点の記

測地成果2011

点名	38 (三等・税関)	1/2,500 図名	IX MD05-4 山下町 (117)
所在地	中区山手町186番地5 TEL :		
所有者	原則使用禁止 (やむを得ず使用する場合は所有者の承諾を得てください)		
設置年月	昭和 42 年 6 月 ()	設置法	屋上
備考	視準点の名称に※印のあるものはGPS測量による観測点 「この測量成果は、国土地理院長の承認及び助言を得て同院所管の測量標及び測量成果を使用して得たものである (承認番号) 平23 関公第499号」		
m°′″ X = - 62074.549 B = 35 26 25.2536 Y = - 16265.396 L = 139 39 15.0269 H = 55.050 縮尺係数 = 0.999903 ジオイド高 36.166			
視準点の名称	平均方向角	距離の真数	備考
真北方向角 1 ※ 572 2 ※ 277 3 ※ 666 4 ※ 280 5 ※ 279 6 ※ 318	°′″ 0 6 14 61 11 20 145 42 25 238 29 59 285 49 41 307 57 6 356 16 5	m 1354.451 946.739 833.064 1495.796 1502.537 3655.867	視通不可 視通不可 視通不可
詳細図		案内図 (MD05-4-23) 1/10,000	

横浜市公共基準点成果表・点の記

測地成果2011

点 名	39 (三等・一本松)	1/2, 500 図名	IX LD95-1 六角橋 (78)	
所 在 地	神奈川県栗田谷 7 番地 1 TEL : 045 (481) 3767			
所 有 者	横浜市 原則使用禁止 (やむを得ず使用する場合は所有者の承諾を得てください)			
設 置 年 月	昭和 58 年 8 月 ()	設置法	屋上	
備 考	視準点の名称に※印のあるものはGPS測量による観測点 「この測量成果は、国土地理院長の承認及び助言を得て同院所管の測量標及び 測量成果を使用して得たものである (承認番号) 平23 関公第499号」			
m ° ′ ″ X = - 57964. 721 B = 35 28 38. 4482 Y = - 18947. 369 L = 139 37 28. 3344 H = 43. 990 縮尺係数 = 0. 999904 ジオイド高 36. 377				
視 準 点 の 名 称		平 均 方 向 角	距 離 の 真 数	備 考
真北方向角		° ′ ″	m	
1	※ 640	0 7 16		
2	※ 320	49 10 35	631. 505	
3	※ 706	132 42 9	871. 118	
4	※ 410	214 47 12	897. 221	視通不可
5	※ 385	278 49 25	768. 375	
		349 16 38	1410. 526	視通不可
詳 細 図		案内図 (LD95-1-29) 1/10, 000		

横浜市公共基準点成果表・点の記

測地成果2011

点名	40 (三等・松原)	1/2, 500 図名	IX LD84-3 菅田 64
所在地	神奈川県羽沢町1150番地 TEL :		
所有者	※原則使用禁止 (やむを得ず使用する場合は所有者の承諾を得てください)		
設置年月	昭和 40 年 2 月 ()	設置法	屋上
備考	視準点の名称に※印のあるものはGPS測量による観測点 「この測量成果は、国土地理院長の承認及び助言を得て同院所管の測量標及び測量成果を使用して得たものである (承認番号) 平23 関公第499号」		
m ° ′ ″ X = - 56938. 413 B = 35 29 11. 4220 Y = - 23265. 591 L = 139 34 36. 9209 H = 89. 790 縮尺係数 = 0. 999907 ジオイド高 36. 687			
視準点の名称	平均方向角	距離の真数	備考
真北方向角 1 ※ 394 2 ※ 568 3 ※ 358 4 ※ 556 5 ※ 355 6 ※ 398	° ′ ″ 0 8 56 6 28 31 76 11 16 122 24 9 176 39 20 253 20 27 301 12 39	m 1053. 079 929. 178 1359. 649 1156. 064 1030. 797 1308. 640	
詳細図		案内図 (LD84-3-43) 1/10, 000	

横浜市公共基準点(補点)観測結果・点の記

世界測地系(測地成果2011)

点名	40-11 (旭硝子株式会社研究所)		
所在地	神奈川区羽沢町1112-1番地		
設置年月	平成 11年 10月		
備考	m X = -56902.430 ✓ Y = -22958.370 ✓ H = 59.17 ✓ 縮尺係数: 0.999906 ✓ ジオイド高: 36.67 ✓		
視準点の名称	方向角	距離(球面)	
40	263° 19' 11" ✓	309.350 ✓	$\beta 1$ = ° ' "
			$\beta 2$ =
			$\beta 3$ =
第一方位標			$\beta 2 - \beta 1$ =
第二方位標			$\beta 3 - \beta 2$ =
第三方位標			$\beta 3 - \beta 1$ =
詳細図		案内図	LD84-3-45 1/10,000

横浜市公共基準点成果表・点の記

測地成果2011

点名	43 (三等・高山)	1/2, 500 図名	IX LD82-3 上川井 60
所在地	旭区上川井町1 3 2 4 番地 TEL :		
所有者	原則使用禁止 (やむを得ず使用する場合は所有者の承諾を得てください)		
設置年月	昭和 57 年 5 月 ()	設置法	地上
備考	視準点の名称に※印のあるものはGPS測量による観測点 「この測量成果は、国土地理院長の承認及び助言を得て同院所管の測量標及び測量成果を使用して得たものである (承認番号) 平23 関公第499号」		
m ° ′ ″ X = - 56544. 145 B = 35 29 23. 5043 Y = - 30562. 497 L = 139 29 47. 3614 H = 95. 380 縮尺係数 = 0. 999912 ジオイド高 37. 269			
視準点の名称	平均方向角	距離の真数	備考
真北方向角 1 ※ 417 2 ※ 416 3 ※ 346 4 ※ 772 5 ※ 771 6 ※ 424 7 ※ 423	° ′ ″ 0 11 44 29 23 32 84 41 10 102 2 36 169 21 18 227 46 37 269 7 30 308 30 37	m 1128. 573 889. 523 1337. 169 1326. 778 1273. 134 1787. 438 617. 422	視通不可 視通不可 視通不可 視通不可 視通不可 視通不可 視通不可
詳細図		案内図 (LD82-3-38) 1/10, 000	

横浜市公共基準点成果表・点の記

測地成果2011

点名	44 (三等・三谷)	1/2, 500 図名	IX LD82-2 新治 49	
所在地	旭区上白根町1 4 4 1 番地 TEL : 045 (959) 1296			
所有者	横浜動物園ズーラシア 原則使用禁止 (やむを得ず使用する場合は所有者の承諾を得てください)			
設置年月	昭和 56 年 6 月 ()	設置法	地上	
備考	視準点の名称に※印のあるものはGPS測量による観測点 「この測量成果は、国土地理院長の承認及び助言を得て同院所管の測量標及び 測量成果を使用して得たものである (承認番号) 平23 関公第499号」			
m ° ′ ″ X = - 55479. 410 B = 35 29 58. 3226 Y = - 28041. 345 L = 139 31 27. 2603 H = 89. 140 縮尺係数 = 0. 999910 ジオイド高 37. 074				
視準点の名称		平均方向角	距離の真数	備考
真北方向角		° ′ ″	m	
1	※ 44-2	31 6 51	39. 552	視通不可 視通不可 視通不可 視通不可 視通不可 視通不可 視通不可
2	※ 408	51 55 29	707. 203	
3	※ 406	107 55 16	1431. 383	
4	※ 407	164 43 35	963. 591	
5	※ 630	211 6 23	713. 180	
6	※ 414	290 19 7	1821. 157	
7	※ 411	353 6 19	1338. 928	
詳細図		案内図 (LD82-2-48) 1/10, 000		

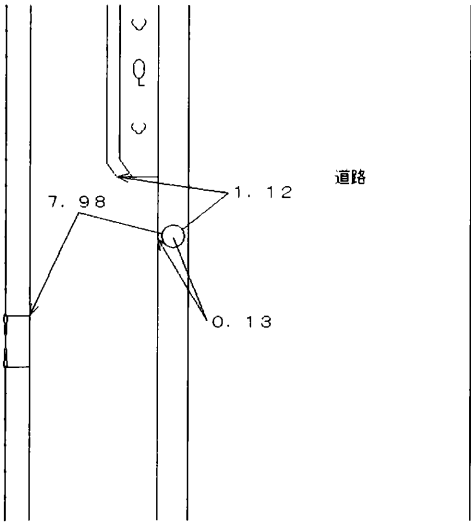
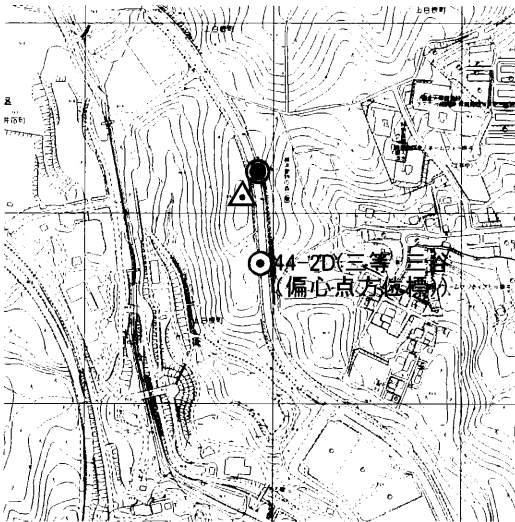
横浜市公共基準点成果表・点の記

測地成果2011

点 名	44-2 (三等・三谷 (偏心点))		1/2, 500 図名	IX LD82-2 新治 49		
所 在 地	旭区上白根町1 4 3 7 番地先		TEL : 045 (959) 1284			
所 有 者	(財) 緑の協会 原則使用禁止 (やむを得ず使用する場合は所有者の承諾を得てください)					
設 置 年 月	平成 24 年 1 月 ()		設置法	地上		
備 考	視準点の名称に※印のあるものはGPS測量による観測点 「この測量成果は、国土地理院長の承認及び助言を得て同院所管の測量標及び 測量成果を使用して得たものである (承認番号) 平23 関公第499号」					
m ° ′ ″ X = - 55445. 550 B = 35 29 59. 4234 Y = - 28020. 909 L = 139 31 28. 0670 H = 85. 302 縮尺係数 = 0. 999910 ジオイド高 37. 073						
視 準 点 の 名 称		平 均 方 向 角		距 離 の 真 数	備 考	
真北方向角		° ′ ″		m		
1	※ 408	0	10	46	視通不可	
2	※ 44-2D	53	7	33		
3	※ 44	178	15	35		
4	※ 411	211	6	51		
		352	2	18	1307. 991	視通不可
詳 細 図		案内図 (LD82-2-48) 1/10, 000				

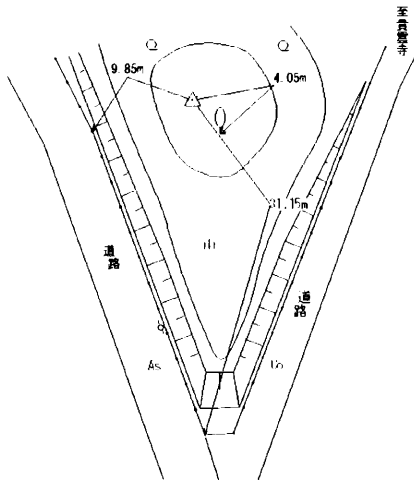
横浜市公共基準点成果表・点の記

測地成果2011

点名	44-2D (三等・三谷(偏心点方位標))		1/2,500 図名	IX LD82-4 川井 61
所在地	旭区上白根町1256番地先 TEL: 045 (959) 1284			
所有者	(財)緑の協会 原則使用禁止 (やむを得ず使用する場合は所有者の承諾を得てください)			
設置年月	平成24年1月()		設置法	地上
備考	視準点の名称に※印のあるものはGPS測量による観測点 「この測量成果は、国土地理院長の承認及び助言を得て同院所管の測量標及び測量成果を使用して得たものである (承認番号) 平23 関公第499号」			
m ° ′ ″ X = - 55566.179 B = 35 29 55.5093 Y = - 28017.244 L = 139 31 28.2275 H = 82.326 縮尺係数 = 0.999910 ジオイド高 37.070				
視準点の名称		平均方向角	距離の真数	備考
1 真北方向角 ※ 44-2		° ′ ″ 0 10 46 358 15 35	m 120.696	
詳細図		案内図 (LD82-4-8) 1/10,000		
				

横浜市公共基準点成果表・点の記

測地成果2011

点 名	46 (三等・大堀)		1/2, 500 図名	IX LD84-4 片倉 65
所 在 地	港北区岸根町 6 1 4 番地 TEL :			
所 有 者	原則使用禁止 (やむを得ず使用する場合は所有者の承諾を得てください)			
設 置 年 月	昭和 22 年 1 月 ()		設置法	地上
備 考	視準点の名称に※印のあるものは G P S 測量による観測点 「この測量成果は、国土地理院長の承認及び助言を得て同院所管の測量標及び 測量成果を使用して得たものである (承認番号) 平23 関公第499号」			
m ° ′ ″ X = - 55635. 069 B = 35 29 53. 9521 Y = - 20267. 957 L = 139 36 35. 7363 H = 43. 330 縮尺係数 = 0. 999905 ジオイド高 36. 503				
視 準 点 の 名 称		平 均 方 向 角	距 離 の 真 数	備 考
真北方向角		° ′ ″	m	
1	※ 387	0 7 47	861. 684	視通不可
2	※ 727	14 38 13	596. 824	視通不可
3	※ 665	47 2 33	1312. 611	視通不可
4	※ 783	95 1 27	955. 194	視通不可
5	※ 390	157 21 43	1093. 543	視通不可
6	※ 664	261 37 49	1370. 821	視通不可
		° ′ ″	第一方位標	第二方位標
第一方位標 宮向団地給水塔 第二方位標 片倉団地給水塔				
詳 細 図			案内図 (LD84-4-7) 1/10, 000	
				

横浜市公共基準点成果表・点の記

測地成果2011

点 名	47 (二等・子安村)		1/2, 500 図名	IX LD86-3 生麦 (68)	
所 在 地	鶴見区生麦町字岸谷 6 4 8 番地 子安公園敷地内 TEL : 045 (491) 3363				
所 有 者	横浜市 ※原則使用禁止 (やむを得ず使用する場合は所有者の承諾を得てください)				
設 置 年 月	昭和 57 年 2 月 ()		設置法	地上	
備 考	視準点の名称に※印のあるものは G P S 測量による観測点 「この測量成果は、国土地理院長の承認及び助言を得て同院所管の測量標及び 測量成果を使用して得たものである (承認番号) 平23 関公第499号」				
m ° ′ ″ X = - 56267. 302 B = 35 29 33. 7321 Y = - 15730. 035 L = 139 39 35. 8512 H = 39. 190 縮尺係数 = 0. 999903 ジオイド高 36. 219					
視 準 点 の 名 称		平 均 方 向 角		距 離 の 真 数	備 考
真北方向角		° ′ ″		m	
1	※ 676	20	33 7	1237. 570	視通不可
2	※ 375	72	27 53	1090. 663	視通不可
3	※ 367	112	15 41	1220. 108	視通不可
4	※ 366	164	59 59	1285. 784	視通不可
5	※ 736	202	54 46	1530. 524	視通不可
6	※ 365	234	28 54	804. 359	視通不可
7	※ 588	295	59 23	921. 443	視通不可
8	※ 637	346	34 34	22. 552	視通不可
		° ′ ″		第一方位標	第二方位標
第一方位標 横浜北電報電話局 第二方位標 キリンビール					
詳 細 図			案内図 (LD86-3-26) 1/10, 000		

横浜市公共基準点成果表・点の記

測地成果2011

点名	48 (二等・上末吉)	1/2,500 図名	IX LD76-3 下末吉 (45)	
所在地	鶴見区下末吉6丁目13番1号 TEL: 045 (581) 0813			
所有者	横浜市 原則使用禁止 (やむを得ず使用する場合は所有者の承諾を得てください)			
設置年月	昭和57年2月 ()	設置法	屋上	
備考	視準点の名称に※印のあるものはGPS測量による観測点 「この測量成果は、国土地理院長の承認及び助言を得て同院所管の測量標及び測量成果を使用して得たものである (承認番号) 平23 関公第499号」			
m ° ′ ″ X = - 52894.834 B = 35 31 23.1930 Y = - 15308.410 L = 139 39 52.3518 H = 58.990 縮尺係数 = 0.999903 ジオイド高 36.275				
視準点の名称		平均方向角	距離の真数	備考
真北方向角		° ′ ″	m	
1	※ 471	0 5 53	1140.262	視通不可
2	※ 633	54 9 4	978.042	
3	※ 465	92 33 46	1464.988	視通不可
4	※ 464	139 20 15	1195.369	視通不可
5	※ 476	182 20 37	605.299	
6	※ 684	239 23 30	1379.424	視通不可
7	※ 475	306 41 51	1234.384	視通不可
第一方位標 第二方位標 聖ヨゼフ学園		° ′ ″	第一方位標 第二方位標	
詳細図		案内図 (LD76-3-11)		1/10,000

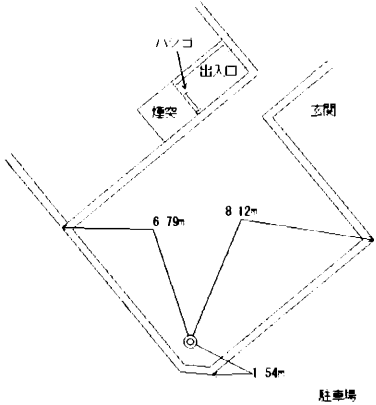
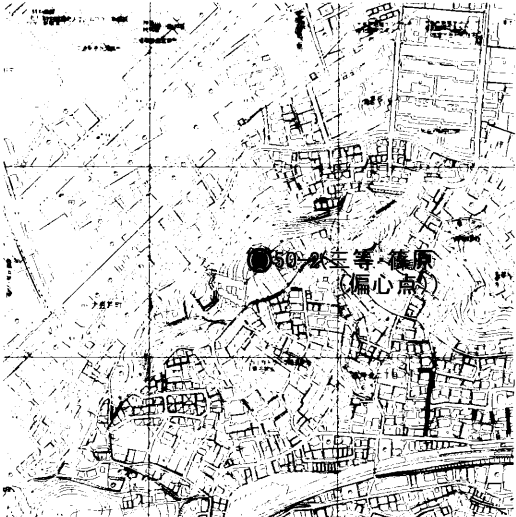
横浜市公共基準点成果表・点の記

測地成果2011

点名	49 (三等・師岡)	1/2, 500 図名	IX LD75-4 師岡 44	
所在地	港北区師岡町 1 1 3 7 番地 2 TEL :			
所有者	原則使用禁止 (やむを得ず使用する場合は所有者の承諾を得てください)			
設置年月	明治 35 年 7 月 ()	設置法	地上	
備考	視準点の名称に※印のあるものはGPS測量による観測点 「この測量成果は、国土地理院長の承認及び助言を得て同院所管の測量標及び測量成果を使用して得たものである (承認番号) 平23 関公第499号」			
m°′″ X = - 52710.690 B = 35 31 29.0093 Y = - 17945.884 L = 139 38 7.6463 H = 42.680 縮尺係数 = 0.999904 ジオイド高 36.427				
視準点の名称		平均方向角	距離の真数	備考
真北方向角		°′″	m	
1	※ 479	57 53 35	736.587	視通不可
2	※ 700	104 9 13	338.932	
3	※ 459	202 44 59	693.620	視通不可
4	※ 457	242 56 19	1056.131	視通不可
5	※ 458	268 1 48	1479.654	視通不可
6	※ 483	328 10 58	955.663	視通不可
詳細図		案内図 (LD75-4-1) 1/10,000		

横浜市公共基準点成果表・点の記

測地成果2011

点名	50-2 (三等・篠原 (偏心点))		1/2, 500 図名	IX LD85-1 菊名 54
所在地	港北区大豆戸町 4 2 3 番地 3 TEL :			
所有者	原則使用禁止 (やむを得ず使用する場合は所有者の承諾を得てください)			
設置年月	昭和 59 年 7 月 (平成24年1月 改測)		設置法	屋上
備考	視準点の名称に※印のあるものはGPS測量による観測点 「この測量成果は、国土地理院長の承認及び助言を得て同院所管の測量標及び測量成果を使用して得たものである (承認番号) 平23 関公第499号」			
m ° ′ ″ X = - 54122. 946 B = 35 30 43. 1209 Y = - 18854. 316 L = 139 37 31. 7049 H = 47. 265 縮尺係数 = 0. 999904 ジオイド高 36. 445				
視準点の名称		平均方向角	距離の真数	備考
真北方向角		° ′ ″	m	視通不可
1	※ 459	0 7 15	1003. 537	
2	※ 460	39 38 43	902. 697	
3	※ 675	82 46 52	1297. 073	
4	※ 382	118 2 48	1032. 942	
5	※ 383	173 1 42	925. 526	
6	※ 701	211 56 3	512. 523	
7	※ 457	321 0 20	932. 457	
358 2 3				
詳細図		案内図 (LD85-1-5) 1/10, 000		
				

横浜市公共基準点成果表・点の記

測地成果2011

点 名	51-2 (新羽中学校)		1/2, 500 図名	IX LD74-4 川向 (42)
所 在 地	港北区新羽町 1 4 3 4 番地 4		TEL : 045 (542) 1680	
所 有 者	横浜市 原則使用禁止 (やむを得ず使用する場合は所有者の承諾を得てください)			
設 置 年 月	昭和 59 年 7 月 (平成24年1月 改測)		設置法	屋上
備 考	視準点の名称に※印のあるものは G P S 測量による観測点 「この測量成果は、国土地理院長の承認及び助言を得て同院所管の測量標及び 測量成果を使用して得たものである (承認番号) 平23 関公第499号」			
m ° ′ ″ X = - 52943. 916 B = 35 31 21. 2612 Y = - 20524. 557 L = 139 36 25. 3090 H = 45. 688 縮尺係数 = 0. 999905 ジオイド高 36. 578				
視 準 点 の 名 称		平 均 方 向 角	距 離 の 真 数	備 考
真北方向角		° ′ ″	m	
1	※ 486	0 7 53	1228. 738	視通不可 視通不可
2	※ 458	12 56 37	1115. 154	
3	※ 780	80 35 14	829. 214	
4	※ 602	141 37 59	867. 881	
5	※ 487	258 44 29	1292. 696	
300 19 18				
詳細 図			案内図 (LD74-4-14) 1/10, 000	

横浜市公共基準点成果表・点の記

測地成果2011

点 名	53-2 (三等・塚 (偏心点))		1/2, 500 図名	IX LD73-2 池辺 30	
所 在 地	都筑区川和町 2 2 2 6 - 1		TEL : 045 (941) 2436		
所 有 者	神奈川県 ※原則使用禁止 (やむを得ず使用する場合は所有者の承諾を得てください)				
設 置 年 月	昭和 59 年 7 月 (平成24年1月 改測)		設置法	屋上	
備 考	視準点の名称に※印のあるものはGPS測量による観測点 「この測量成果は、国土地理院長の承認及び助言を得て同院所管の測量標及び測量成果を使用して得たものである (承認番号) 平23 関公第499号」				
m°′″ X = - 51259.217 B = 35 32 15.5156 Y = - 25481.904 L = 139 33 8.3460 H = 81.211 縮尺係数 = 0.999908 ジオイド高 36.961					
視 準 点 の 名 称		平 均 方 向 角		距 離 の 真 数	備 考
真北方向角		° ′ ″		m	視通不可
1	※ 491	0 9 48		804.650	
2	※ 446	37 54 16		1222.868	
3	※ 445	99 10 39		823.049	
4	※ 443	149 45 15		984.057	
5	※ 669	209 18 6		606.168	
6	※ 492	275 36 13		526.530	
337 19 8					
詳 細 図			案内図 (LD73-2-11) 1/10, 000		

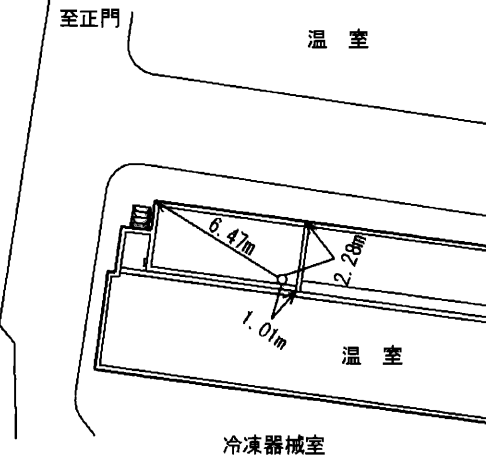
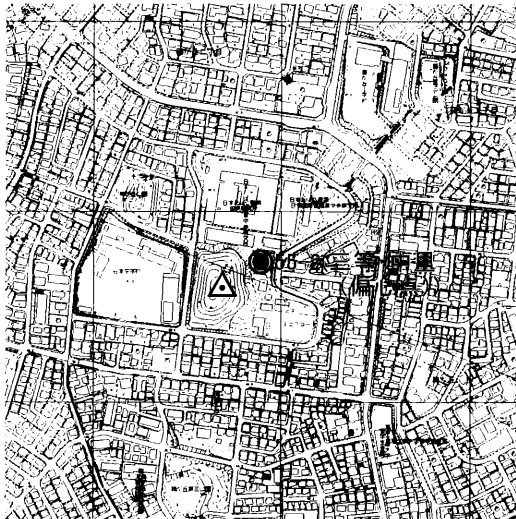
横浜市公共基準点成果表・点の記

測地成果2011

点名	55 (三等・中里)	1/2, 500 図名	IX LD72-2 つつじが丘 (28)	
所在地	青葉区梅ヶ丘 6－2 番地 TEL :			
所有者	原則使用禁止 (やむを得ず使用する場合は所有者の承諾を得てください)			
設置年月	明治 35 年 7 月 ()	設置法	地上	
備考	視準点の名称に※印のあるものはGPS測量による観測点 「この測量成果は、国土地理院長の承認及び助言を得て同院所管の測量標及び測量成果を使用して得たものである (承認番号) 平23 関公第499号」			
m ° ′ ″ X = - 51350.180 B = 35 32 12.3115 Y = - 28078.245 L = 139 31 25.2816 H = 72.960 縮尺係数 = 0.999910 ジオイド高 37.159				
視準点の名称		平均方向角	距離の真数	備考
真北方向角		° ′ ″	m	
1	※ 662	28 38 2	1036.433	視通不可
2	※ 55-2	56 14 2	61.404	
3	※ 441	83 35 35	723.288	視通不可
4	※ 598	134 54 6	881.749	視通不可
5	※ 597	222 34 36	659.800	視通不可
6	※ 711	295 7 35	1369.810	視通不可
7	※ 629	336 58 28	1024.307	視通不可
			第一方位標	第二方位標
第一方位標 昭大藤ヶ丘病院 第二方位標 昭大藤ヶ丘病院		° ′ ″		
詳細図		案内図 (LD72-2-16)		1/10, 000

横浜市公共基準点成果表・点の記

測地成果2011

点名	55-2 (三等・中里 (偏心点))		1/2, 500 図名	IX LD72-2 つつじが丘 (28)	
所在地	青葉区梅ヶ丘6-2 TEL :				
所有者	原則使用禁止 (やむを得ず使用する場合は所有者の承諾を得てください)				
設置年月	平成 24 年 1 月 ()		設置法	屋上	
備考	視準点の名称に※印のあるものはGPS測量による観測点 「この測量成果は、国土地理院長の承認及び助言を得て同院所管の測量標及び 測量成果を使用して得たものである (承認番号) 平23 関公第499号」				
m ° ′ ″ X = - 51316.053 B = 35 32 13.4241 Y = - 28027.204 L = 139 31 27.3037 H = 59.147 縮尺係数 = 0.999910 ジオイド高 37.155					
視準点の名称		平均方向角		距離の真数	備考
真北方向角		° ′ ″		m	
1	※ 662	0 10 47		982.428	視通不可
2	※ 441	26 58 29		669.347	
3	※ 55	86 0 34		61.404	
236 14 2					
詳細図			案内図 (LD72-2-16) 1/10, 000		
					

横浜市公共基準点成果表・点の記

測地成果2011

点名	56 (一等・長津田村)	1/2, 500 図名	IX LD82-1 若葉台 48	
所在地	緑区長津田字岡部5 6 1 7 - 6 TEL : 045 (981) 2635			
所有者	福泉寺			
設置年月	明治 16 年 12 月 ()	設置法	地上	
備考	視準点の名称に※印のあるものはGPS測量による観測点 「この測量成果は、国土地理院長の承認及び助言を得て同院所管の測量標及び測量成果を使用して得たものである (承認番号) 平23 関公第499号」			
m ° ′ ″ X = - 54111. 843 B = 35 30 42. 3007 Y = - 31724. 703 L = 139 29 0. 9068 H = 100. 460 縮尺係数 = 0. 999912 ジオイド高 37. 414				
視準点の名称		平均方向角	距離の真数	備考
真北方向角		° ′ ″	m	
1	※ 755	0 12 11	1161. 143	視通不可
2	※ 421	19 38 3	907. 427	視通不可
3	※ 418	70 17 57	1268. 609	視通不可
4	※ 741	121 28 28	883. 968	
5	※ 740	205 1 21	934. 307	視通不可
第一方位標 HOTEL サンローラ			第一方位標	第二方位標
第二方位標				
詳細図		案内図 (LD82-1-2) 1/10, 000		

横浜市公共基準点成果表・点の記

測地成果2011

点 名	57 (三等・内田)	1/2, 500 図名	IX LD62-3 恩田 18	
所 在 地	青葉区恩田町字内田 2 3 4 7 番地 3 TEL :			
所 有 者	原則使用禁止 (やむを得ず使用する場合は所有者の承諾を得てください)			
設 置 年 月	明治 35 年 6 月 ()	設置法	地上	
備 考	視準点の名称に※印のあるものは G P S 測量による観測点 「この測量成果は、国土地理院長の承認及び助言を得て同院所管の測量標及び 測量成果を使用して得たものである (承認番号) 平23 関公第499号」			
m ° ′ ″ X = - 50266. 360 B = 35 32 47. 1987 Y = - 30722. 506 L = 139 29 40. 1570 H = 64. 640 縮尺係数 = 0. 999912 ジオイド高 37. 406				
視 準 点 の 名 称		平 均 方 向 角	距 離 の 真 数	備 考
真北方向角		° ′ ″	m	
1	※ 499	0 11 49	757. 354	視通不可
2	※ 498	22 29 38	846. 512	視通不可
3	※ 648	84 19 7	839. 872	視通不可
4	※ 712	135 34 28	1328. 033	視通不可
5	※ 661	168 28 26	1665. 021	視通不可
6	※ 708	241 58 55	1592. 519	視通不可
		288 51 42		
詳 細 図		案内図 (LD62-3-30) 1/10, 000		

横浜市公共基準点成果表・点の記

測地成果2011

点名	58 (三等・荏田)	1/2, 500 図名	IX LD63-1 大場町 12	
所在地	青葉区荏田町字大入 2 0 5 5 - 2 番地 TEL : 045 (210) 2506			
所有者	神奈川県 原則使用禁止 (やむを得ず使用する場合は所有者の承諾を得てください)			
設置年月	明治 35 年 7 月 ()	設置法	地上	
備考	視準点の名称に※印のあるものはGPS測量による観測点 「この測量成果は、国土地理院長の承認及び助言を得て同院所管の測量標及び測量成果を使用して得たものである (承認番号) 平23 関公第499号」			
m ° ' " X = - 48842.386 B = 35 33 33.8471 Y = - 26477.398 L = 139 32 28.5401 H = 80.730 縮尺係数 = 0.999909 ジオイド高 37.104				
視準点の名称		平均方向角	距離の真数	備考
真北方向角		° ' "	m	
1	※ 725	0 10 11	490.299	視通不可
2	※ 514	5 41 46	1110.087	
3	※ 802	94 30 27	814.283	視通不可
4	※ 801	151 58 10	1067.473	
5	※ 544	252 38 9	1383.417	
		° ' "		
第一方位標		第一方位標	第二方位標	
第二方位標				
詳細図		案内図 (LD63-1-31)		1/10, 000

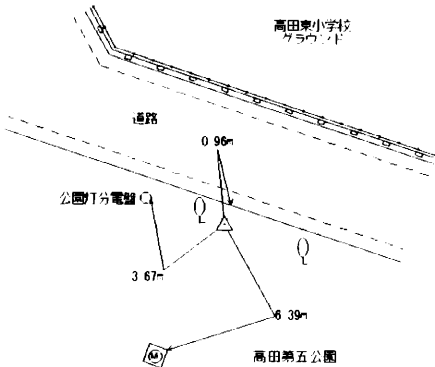
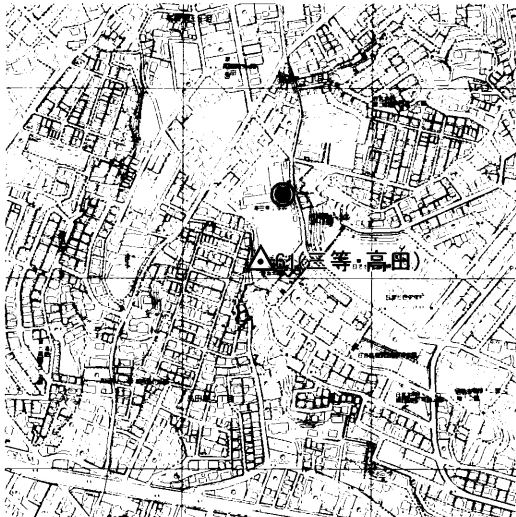
横浜市公共基準点成果表・点の記

測地成果2011

点名	59 (三等・牛久保)	1/2, 500 図名	IX LD64-1 北山田 14
所在地	都筑区中川1丁目2-3番地 TEL :		
所有者	原則使用禁止 (やむを得ず使用する場合は所有者の承諾を得てください)		
設置年月	昭和 50 年 7 月 (平成24年1月 改測)	設置法	屋上
備考	視準点の名称に※印のあるものはGPS測量による観測点 「この測量成果は、国土地理院長の承認及び助言を得て同院所管の測量標及び測量成果を使用して得たものである (承認番号) 平23 関公第499号」		
m ° ′ ″ X = - 48582.308 B = 35 33 42.5248 Y = - 23872.645 L = 139 34 11.9504 H = 73.899 縮尺係数 = 0.999907 ジオイド高 36.924			
視準点の名称	平均方向角	距離の真数	備考
真北方向角	° ′ ″	m	
1 ※ 540	0 9 11	1223.846	視通不可 視通不可 視通不可
2 ※ 539	34 45 15	1005.012	
3 ※ 715	61 40 37	704.938	
4 ※ 515	145 19 33	751.304	
5 ※ 516	227 5 59	790.045	
6 ※ 542	274 58 58	1367.594	
307 36 0			
詳細図		案内図 (LD64-1-17) 1/10, 000	

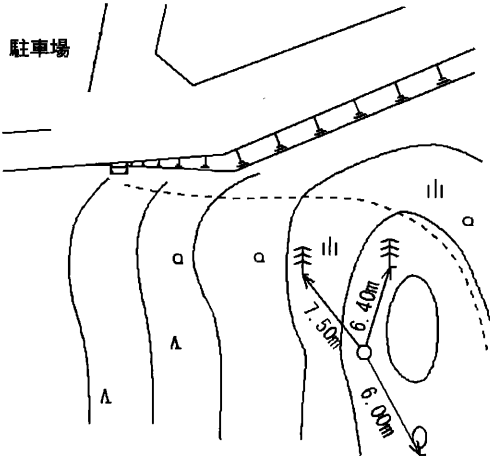
横浜市公共基準点成果表・点の記

測地成果2011

点 名	61 (三等・高田)	1/2, 500 図名	IX LD65-3 高田 (24)	
所 在 地	港北区高田東2丁目32番 TEL : 045 (671) 2643			
所 有 者	横浜市 原則使用禁止 (やむを得ず使用する場合は所有者の承諾を得てください)			
設 置 年 月	昭和 50 年 1 月 ()	設置法	地上	
備 考	視準点の名称に※印のあるものはGPS測量による観測点 「この測量成果は、国土地理院長の承認及び助言を得て同院所管の測量標及び測量成果を使用して得たものである (承認番号) 平23 関公第499号」			
m ° ′ ″ X = - 49728.014 B = 35 33 5.7334 Y = - 18897.279 L = 139 37 29.6310 H = 43.740 縮尺係数 = 0.999904 ジオイド高 36.567				
視 準 点 の 名 称		平 均 方 向 角	距 離 の 真 数	備 考
真北方向角		° ′ ″	m	
1	※ 776	0 7 16		
2	※ 606	18 14 12	92.946	視通不可
3	※ 530	47 59 24	806.492	視通不可
4	※ 523	85 37 59	1169.762	視通不可
5	※ 522	149 2 48	1010.128	視通不可
		225 43 20	750.529	視通不可
詳 細 図		案内図 (LD65-3-5) 1/10, 000		
				

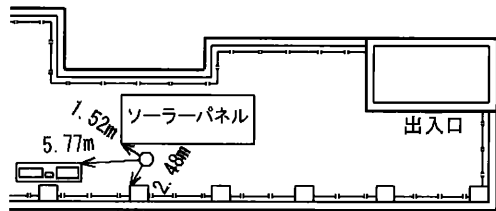
横浜市公共基準点成果表・点の記

測地成果2011

点名	65 (三等・王禅寺)	1/2, 500 図名	IX LD52-4 寺塚 5	
所在地	川崎市麻生区早野 1 0 2 9 番地 TEL : 044 (200) 2381			
所有者	川崎市 原則使用禁止 (やむを得ず使用する場合は所有者の承諾を得てください)			
設置年月	明治 35 年 7 月 ()	設置法	地上	
備考	視準点の名称に※印のあるものはGPS測量による観測点 「この測量成果は、国土地理院長の承認及び助言を得て同院所管の測量標及び測量成果を使用して得たものである (承認番号) 平23 関公第499号」			
m ° ′ ″ X = - 46829.149 B = 35 34 38.9794 Y = - 28444.128 L = 139 31 10.1844 H = 80.690 縮尺係数 = 0.999910 ジオイド高 37.318				
視準点の名称		平均方向角	距離の真数	備考
真北方向角		° ′ ″	m	
1	※ 65-2	0 10 57		
2	※ 551	42 8 17	225.147	視通不可
3	※ 552	78 25 46	985.358	視通不可
4	※ 804	125 31 35	742.453	視通不可
		250 41 44	824.436	視通不可
詳細図		案内図 (LD52-4-15) 1/10, 000		
				

横浜市公共基準点成果表・点の記

測地成果2011

点 名	65-2 (三等・王禅寺 (偏心点))		1/2, 500 図名	IX LD52-4 寺塚 5	
所 在 地	川崎市麻生区虹ヶ丘 1 - 2 1 - 2 TEL : 044 (987) 1579				
所 有 者	川崎市 原則使用禁止 (やむを得ず使用する場合は所有者の承諾を得てください)				
設 置 年 月	平成 24 年 1 月 ()		設置法	屋上	
備 考	視準点の名称に※印のあるものはGPS測量による観測点 「この測量成果は、国土地理院長の承認及び助言を得て同院所管の測量標及び測量成果を使用して得たものである (承認番号) 平23 関公第499号」				
m ° ′ ″ X = - 46662. 211 B = 35 34 44. 4120 Y = - 28293. 086 L = 139 31 16. 1627 H = 71. 759 縮尺係数 = 0. 999910 ジオイド高 37. 312					
視 準 点 の 名 称		平 均 方 向 角		距 離 の 真 数	備 考
真北方向角		° ′ ″		m	
1	※ 550	0 10 54		1804. 308	視通不可
2	※ 551	38 3 53		814. 857	
3	※ 65	87 50 31		225. 147	視通不可
4	※ 66	222 8 17		2643. 071	
		348 35 58			
詳 細 図			案内図 (LD52-4-7) 1/10, 000		
 校 庭					

横浜市公共基準点成果表・点の記

測地成果2011

点名	66D (三等・高石 (方位標))		1/2, 500 図名	IX LD42-4
所在地	川崎市麻生区王禅寺西1-2655-2番地先 TEL : ()			
所有者	川崎市 原則使用禁止 (やむを得ず使用する場合は所有者の承諾を得てください)			
設置年月	平成 24 年 1 月 ()		設置法	地上
備考	視準点の名称に※印のあるものはGPS測量による観測点 「この測量成果は、国土地理院長の承認及び助言を得て同院所管の測量標及び測量成果を使用して得たものである (承認番号) 平23 関公第499号」			
m°′″ X = - 44611.948 B = 35 35 50.8878 Y = - 28813.005 L = 139 30 55.2482 H = 60.712 縮尺係数 = 0.999910 ジオイド高 37.425				
視準点の名称		平均方向角	距離の真数	備考
真北方向角 1 ※ 66		0 11 6 359 44 12	m 540.479	
詳細図		案内図 (LD42-4-37) 1/10,000		

横浜市公共基準点成果表・点の記

測地成果2011

点名	68 (二等・経塚)	1/2,500 図名	IX LD51-4 岡上 3
所在地	町田市玉川学園6丁目1番1号 TEL :		
所有者	原則使用禁止 (やむを得ず使用する場合は所有者の承諾を得てください)		
設置年月	大正 14 年 6 月 ()	設置法	地上
備考	視準点の名称に※印のあるものはGPS測量による観測点 「この測量成果は、国土地理院長の承認及び助言を得て同院所管の測量標及び測量成果を使用して得たものである (承認番号) 平23 関公第499号」		
m ° ′ ″ X = - 47705.250 B = 35 34 10.0406 Y = - 33008.581 L = 139 28 9.0136 H = 103.520 縮尺係数 = 0.999913 ジオイド高 37.677			
視準点の名称	平均方向角	距離の真数	備考
真北方向角	° ′ ″	m	
1 ※ 592	0 12 43	1396.629	視通不可
2 ※ 722	76 51 40	948.774	視通不可
	157 21 45		
第一方位標		第一方位標	第二方位標
第二方位標 玉川大学	° ′ ″		
詳細図		案内図 (LD51-4-36) 1/10,000	

横浜市公共基準点成果表・点の記

測地成果2011

点名	69 (三等・井田方)	1/2,500 図名	IX LD86-2 鶴見 57
所在地	鶴見区潮田町2丁目85番地 TEL :		
所有者	原則使用禁止 (やむを得ず使用する場合は所有者の承諾を得てください)		
設置年月	明治 35 年 7 月 ()	設置法	地上
備考	視準点の名称に※印のあるものはGPS測量による観測点 「この測量成果は、国土地理院長の承認及び助言を得て同院所管の測量標及び測量成果を使用して得たものである (承認番号) 平23 関公第499号」		
m ° ′ ″ X = - 55079.373 B = 35 30 12.3994 Y = - 13489.259 L = 139 41 4.6912 H = 2.180 縮尺係数 = 0.999902 ジオイド高 36.124			
視準点の名称	平均方向角	距離の真数	備考
真北方向角	° ′ ″	m	
1 ※ 370	0 5 11	673.270	視通不可
2 ※ 371	62 22 1	600.683	
3 ※ 373	151 42 33	679.049	視通不可
4 ※ 586	236 5 48	578.548	視通不可
340 38 51			
詳細図		案内図 (LD86-2-35) 1/10,000	

測地成果2011

点 名	70 (三等・若方)	1/2, 500 図名	IX LD77-3
所 在 地	川崎市川崎区鋼管通り1丁目2番1号 TEL :		
所 有 者	原則使用禁止 (やむを得ず使用する場合は所有者の承諾を得てください)		
設 置 年 月	昭和 53 年 2 月 (平成24年1月 改測)	設置法	屋上
備 考	視準点の名称に※印のあるものはGPS測量による観測点 「この測量成果は、国土地理院長の承認及び助言を得て同院所管の測量標及び 測量成果を使用して得たものである (承認番号) 平23 関公第499号」		
m ° ' " X = - 53314.837 B = 35 31 9.7714 Y = - 10951.002 L = 139 42 45.3336 H = 19.761 縮尺係数 = 0.999901 ジオイド高 36.035			
視 準 点 の 名 称	平 均 方 向 角	距 離 の 真 数	備 考
真北方向角	° ' "	m	
1 ※ 650	211 26 30	2310.247	視通不可
2 ※ 467	246 52 10	1994.311	視通不可
3 ※ 635	270 21 39	1809.548	視通不可
4 ※ 472	297 10 23	2808.754	
詳 細 図		案内図 (LD77-3-29) 1/10,000	

横浜市公共基準点成果表・点の記

測地成果2011

点名	74 (三等・菅沼)	1/2, 500 図名	IX LD73-3 北八朔南部 39	
所在地	緑区北八朔町1 6 7 4 番地先 TEL : 045 (671) 2923			
所有者	横浜市 原則使用禁止 (やむを得ず使用する場合は所有者の承諾を得てください)			
設置年月	平成 3 年 8 月 (平成24年1月 改測)	設置法	地下	
備考	視準点の名称に※印のあるものはGPS測量による観測点 「この測量成果は、国土地理院長の承認及び助言を得て同院所管の測量標及び測量成果を使用して得たものである (承認番号) 平23 関公第499号」			
m ° ′ ″ X = - 52877.488 B = 35 31 22.9062 Y = - 26508.429 L = 139 32 27.7830 H = 45.663 縮尺係数 = 0.999909 ジオイド高 37.000				
視準点の名称		平均方向角	距離の真数	備考
真北方向角		° ′ ″	m	
1	※ 74D	0 10 11	82.098	視通不可 視通不可 視通不可 視通不可
2	※ 443	5 28 58	935.439	
3	※ 644	35 38 8	587.545	
4	※ 600	112 26 40	782.685	
5	※ 440	208 20 4	324.537	
			第一方位標	第二方位標
第一方位標 第二方位標		° ′ ″		
詳細図		案内図 (LD73-3-14)		1/10, 000

横浜市公共基準点成果表・点の記

測地成果2011

点名	74D (三等・菅沼 (方位標))		1/2, 500 図名	IX LD73-3 北八朔南部 39
所在地	緑区八朔町1 4 3 4－6 番地先 TEL : ()			
所有者	横浜市 原則使用禁止 (やむを得ず使用する場合は所有者の承諾を得てください)			
設置年月	平成 24 年 1 月 ()		設置法	地上
備考	視準点の名称に※印のあるものはGPS測量による観測点 「この測量成果は、国土地理院長の承認及び助言を得て同院所管の測量標及び測量成果を使用して得たものである (承認番号) 平23 関公第499号」			
m ° ′ ″ X = - 52795. 773 B = 35 31 25. 5586 Y = - 26500. 585 L = 139 32 28. 0847 H = 45. 715 縮尺係数 = 0. 999909 ジオイド高 37. 002				
視準点の名称		平均方向角		距離の真数
真北方向角 1 ※ 74		° ′ ″ 0 10 11 185 28 58		m 82. 098
詳細図		案内図 (LD73-3-14) 1/10, 000		

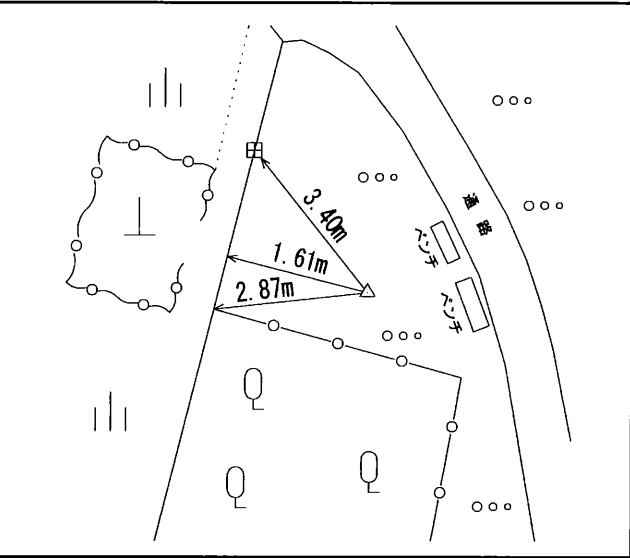
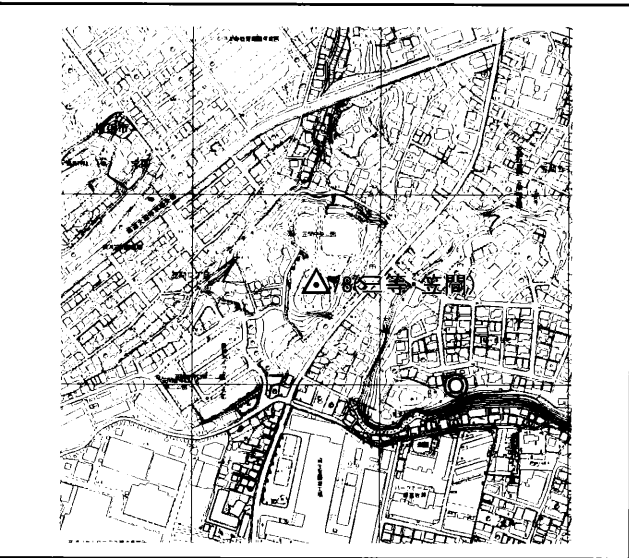
横浜市公共基準点成果表・点の記

測地成果2011

点名	77 (三等・汲沢)	1/2,500 図名	IX 汲沢 MD22-2 (144)
所在地	戸塚区汲沢町1706番地 TEL： 045 (871) 0301		
所有者	横浜市 原則使用禁止 (やむを得ず使用する場合は所有者の承諾を得てください)		
設置年月	平成 5 年 5 月 ()	設置法	地上
備考	視準点の名称に※印のあるものはGPS測量による観測点 「この測量成果は、国土地理院長の承認及び助言を得て同院所管の測量標及び測量成果を使用して得たものである (承認番号) 平23 関公第499号」		
m ° ′ ″ X = - 66468.068 B = 35 24 1.6742 Y = - 28672.697 L = 139 31 3.6007 H = 57.610 縮尺係数 = 0.999910 ジオイド高 36.987			
視準点の名称	平均方向角	距離の真数	備考
真北方向角	° ′ ″	m	
1 ※ 206	0 10 58	590.600	
2 ※ 618	76 19 49	123.128	
3 ※ 794	223 30 34	949.906	視通不可
4 ※ 238	296 5 20	1297.228	視通不可
	350 40 12		
詳細図		案内図 (MD22-2-14) 1/10,000	

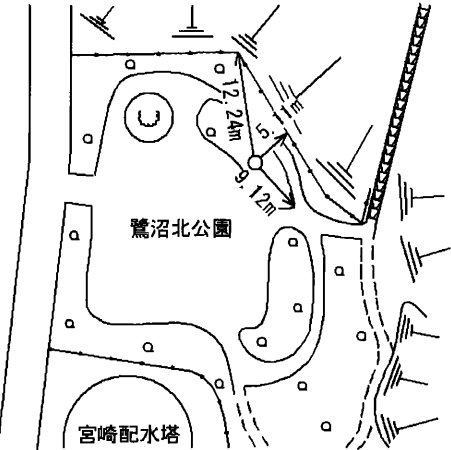
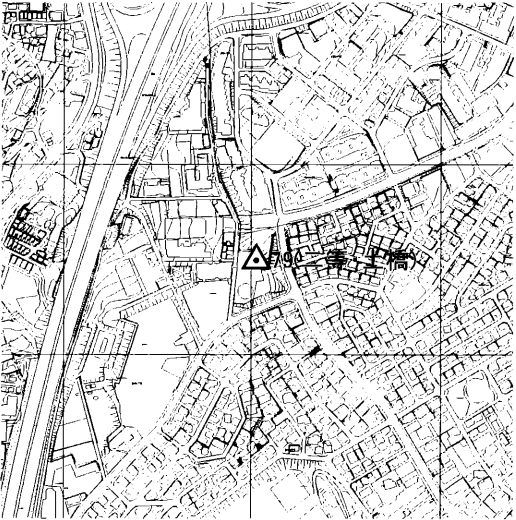
横浜市公共基準点成果表・点の記

測地成果2011

点名	78 (三等・笠間)		1/2,500 図名	IX MD33-3 笠間 173	
所在地	栄区笠間町字岩井口781番地 TEL : 045 (895) 1411				
所有者	連絡先：栄土木事務所 原則使用禁止 (やむを得ず使用する場合は所有者の承諾を得てください)				
設置年月	昭和 58 年 10 月 ()		設置法	地上	
備考	視準点の名称に※印のあるものはGPS測量による観測点 「この測量成果は、国土地理院長の承認及び助言を得て同院所管の測量標及び測量成果を使用して得たものである (承認番号) 平23 関公第499号」				
m ° ′ ″ X = - 71118.946 B = 35 21 30.9348 Y = - 26834.698 L = 139 32 16.9961 H = 33.690 縮尺係数 = 0.999909 ジオイド高 36.866					
視準点の名称		平均方向角		距離の真数	備考
真北方向角		° ′ ″		m	視通不可
1	※ 147	0 10 15	554.274		
2	※ 611	36 23 16	228.502		
3	※ 149	125 12 59	1241.399		
4	※ 721	281 58 17	642.234		
304 23 42					
詳細図			案内図 (MD33-3-21) 1/10,000		
					

横浜市公共基準点成果表・点の記

測地成果2011

点名	79 (二等・土橋)	1/2,500 図名	IX LD54-1
所在地	川崎市宮前区鷺沼4丁目11番5号 TEL: 044 (877) 1661		
所有者	川崎市 原則使用禁止 (やむを得ず使用する場合は所有者の承諾を得てください)		
設置年月	平成3年9月 ()	設置法	地上
備考	視準点の名称に※印のあるものはGPS測量による観測点 「この測量成果は、国土地理院長の承認及び助言を得て同院所管の測量標及び測量成果を使用して得たものである (承認番号) 平23 関公第499号」		
m°′″ X = - 46126.397 B = 35 35 2.2077 Y = - 23993.365 L = 139 34 6.8941 H = 87.360 縮尺係数 = 0.999907 ジオイド高 37.014			
視準点の名称	平均方向角	距離の真数	備考
真北方向角 1 ※ 659 2 ※ 724 3 ※ 546	°′″ 0 9 15 106 24 37 214 48 6 273 6 37	m 1826.472 996.634 1083.907	視通不可 視通不可 視通不可
詳細図		案内図 (LD54-1-33) 1/10,000	
			

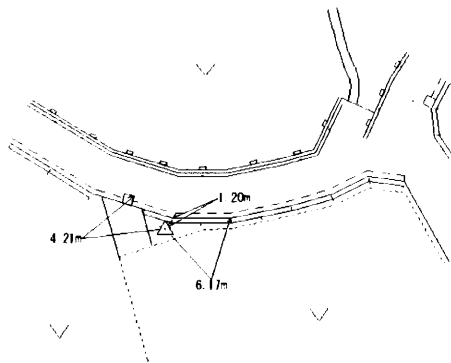
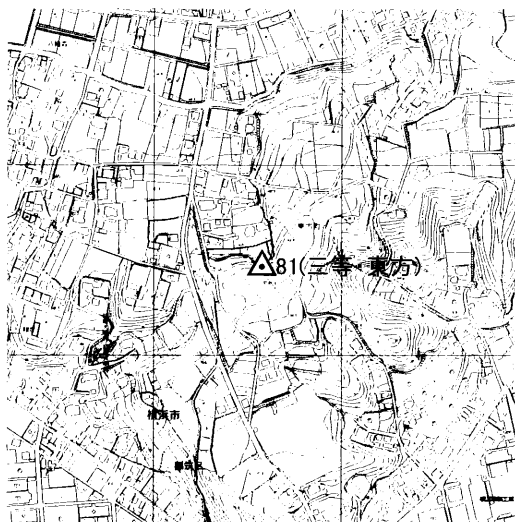
横浜市公共基準点成果表・点の記

測地成果2011

点名	80 (三等・室木)	1/2, 500 図名	IX MD55-1 六浦 189
所在地	金沢区六浦東1丁目4834番地1 TEL :		
所有者	原則使用禁止 (やむを得ず使用する場合は所有者の承諾を得てください)		
設置年月	平成 14 年 6 月 ()	設置法	地上
備考	視準点の名称に※印のあるものはGPS測量による観測点 「この測量成果は、国土地理院長の承認及び助言を得て同院所管の測量標及び測量成果を使用して得たものである (承認番号) 平23 関公第499号」		
m ° ′ ″ X = - 75069. 713 B = 35 19 23. 3724 Y = - 19051. 673 L = 139 37 25. 6342 H = 1. 910 縮尺係数 = 0. 999904 ジオイド高 36. 420			
視準点の名称	平均方向角	距離の真数	備考
真北方向角	° ′ ″	m	
1 ※ 667	0 7 16	1179. 320	
2 ※ 105	67 53 15	860. 734	視通不可
3 ※ 105-2	222 41 59	837. 973	視通不可
4 ※ 768	222 54 5	554. 318	視通不可
5 ※ 108	289 16 21	1075. 615	視通不可
5 ※ 108	357 11 56		
詳細図		案内図 (MD55-1-4) 1/10, 000	

横浜市公共基準点成果表・点の記

測地成果2011

点 名	81 (三等・東方)	1/2, 500 図名	IX LD74-3 東方町 (41)	
所 在 地	都筑区東方町 6 6 1 番地 TEL :			
所 有 者	原則使用禁止 (やむを得ず使用する場合は所有者の承諾を得てください)			
設 置 年 月	平成 16 年 3 月 ()	設置法	地上	
備 考	視準点の名称に※印のあるものはGPS測量による観測点 「この測量成果は、国土地理院長の承認及び助言を得て同院所管の測量標及び測量成果を使用して得たものである (承認番号) 平23 関公第499号」			
m ° ′ ″ X = - 52883. 669 B = 35 31 23. 0327 Y = - 22855. 930 L = 139 34 52. 7634 H = 49. 410 縮尺係数 = 0. 999906 ジオイド高 36. 734				
視 準 点 の 名 称		平 均 方 向 角	距 離 の 真 数	備 考
真北方向角		° ′ ″	m	
1	※ 718	0 8 47	1397. 801	視通不可
2	※ 487	24 54 48	1352. 369	
3	※ 452	64 1 20	769. 287	
4	※ 450	121 19 31	1444. 055	
5	※ 449	186 5 51	931. 677	
6	※ 448	226 14 2	910. 735	
		277 35 34		
詳 細 図		案内図 (LD74-3-13) 1/10, 000		
				

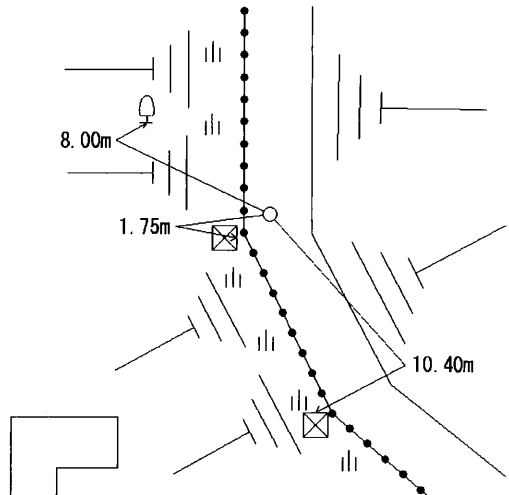
横浜市公共基準点成果表・点の記

測地成果2011

点名	82 (三等・柴台)	1/2, 500 図名	IX MD45-1 谷津 (182)
所在地	金沢区柴町 8 1 番地先 TEL :		
所有者	原則使用禁止 (やむを得ず使用する場合は所有者の承諾を得てください)		
設置年月	平成 5 年 11 月 ()	設置法	地上
備考	視準点の名称に※印のあるものはGPS測量による観測点 「この測量成果は、国土地理院長の承認及び助言を得て同院所管の測量標及び測量成果を使用して得たものである (承認番号) 平23 関公第499号」		
m ° ′ ″ X = - 72473. 362 B = 35 20 47. 6899 Y = - 18108. 133 L = 139 38 2. 7875 H = 65. 900 縮尺係数 = 0. 999904 ジオイド高 36. 324			
視準点の名称	平均方向角	距離の真数	備考
真北方向角	° ′ ″	m	
1 ※ 766	0 6 55	1201. 863	視通不可
2 ※ 128	32 52 41	1286. 342	
3 ※ 667	88 50 31	2157. 819	視通不可
4 ※ 574	176 2 31	1277. 739	
5 ※ 109	199 56 49	1238. 055	視通不可
6 ※ 788	226 56 52	993. 766	視通不可
7 ※ 657	276 34 47	848. 964	視通不可
327 55 20			

詳細図

案内図 (MD45-1-16) 1/10, 000





横浜市公共基準点成果表・点の記

測地成果2011

点名	83 (三等・向山)	1/2,500 図名	IX MD13-2 平戸 124	
所在地	戸塚区前田町259番地1 TEL： 045 (971) 3847			
所有者	横浜市 原則使用禁止 (やむを得ず使用する場合は所有者の承諾を得てください)			
設置年月	平成 19 年 2 月 ()	設置法	地下	
備考	視準点の名称に※印のあるものはGPS測量による観測点 「この測量成果は、国土地理院長の承認及び助言を得て同院所管の測量標及び測量成果を使用して得たものである (承認番号) 平23 関公第499号」			
m ° ′ ″ X = - 63770.811 B = 35 25 29.5320 Y = - 25279.517 L = 139 33 17.7818 H = 26.370 縮尺係数 = 0.999908 ジオイド高 36.754				
視準点の名称		平均方向角	距離の真数	備考
真北方向角		° ′ ″	m	
1	※ 261	0 9 41	829.869	視通不可
2	※ 680	73 4 9	827.426	
3	※ 769	143 36 28	342.622	視通不可
4	※ 260	291 23 44	1144.344	視通不可
		339 56 25		
詳細図		案内図 (MD13-2-27)		1/10,000

横浜市公共基準点成果表・点の記

測地成果2011

点名	84 (三等・野川)	1/2,500 図名	IX LD54-4
所在地	川崎市宮前区野川3027番 TEL : ()		
所有者	原則使用禁止 (やむを得ず使用する場合は所有者の承諾を得てください)		
設置年月	平成 22 年 2 月 ()	設置法	地下
備考	視準点の名称に※印のあるものはGPS測量による観測点 「この測量成果は、国土地理院長の承認及び助言を得て同院所管の測量標及び測量成果を使用して得たものである (承認番号) 平23 関公第499号」		
m ° ′ ″ X = - 47098.384 B = 35 34 30.9054 Y = - 21085.123 L = 139 36 2.5106 H = 48.310 縮尺係数 = 0.999905 ジオイド高 36.790			
視準点の名称		平均方向角	距離の真数
真北方向角		° ′ ″	m
1 ※ 537	162 13 40	986.901	視通不可
2 ※ 84D	185 10 48	84.280	
3 ※ 538	224 19 7	1151.681	視通不可
4 ※ 659	291 31 24	1243.131	視通不可
		第一方位標	第二方位標
第一方位標 第二方位標		° ′ ″	
詳細図		案内図 (LD54-4-20) 1/10,000	

測地成果2011

点 名	84D (三等・野川 (方位標))	1/2,500 図名	IX LD54-4
所 在 地	川崎市宮前区野川3011番地先 TEL: ()		
所 有 者	川崎市 原則使用禁止 (やむを得ず使用する場合は所有者の承諾を得てください)		
設 置 年 月	平成 24 年 1 月 ()	設置法	地上
備 考	視準点の名称に※印のあるものはGPS測量による観測点 「この測量成果は、国土地理院長の承認及び助言を得て同院所管の測量標及び 測量成果を使用して得たものである (承認番号) 平23 関公第499号」		
X = - 47182.312 Y = - 21092.732 H = 48.318 ジオイド高 36.787 B = 35 L = 139 縮尺係数 = 0.999905 34 36 28.1814 2.2163			
視 準 点 の 名 称	平 均 方 向 角	距 離 の 真 数	備 考
真北方向角 1 ※ 84	° ' " 0 8 7 5 10 48	m 84.280	
詳 細 図		案内図 (LD54-4-20) 1/10,000	