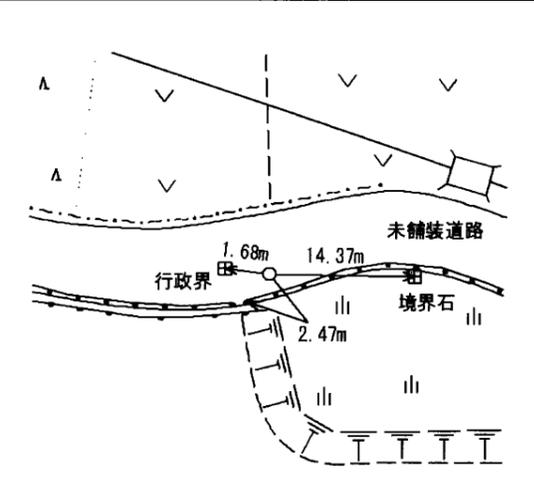


# 横浜市公共基準点成果表・点の記

測地成果2011

|  |   |  |            |                      |
|--|---|--|------------|----------------------|
| 点名   | 550 ( 関原 )  |  | 1/2,500 図名 | IX LD53-1<br>美しが丘西 ① |
| 所在地  | 青葉区元石川町7980番地先  |  | TEL:       | ( )                  |
| 所有者  | 横浜市   |  |            |                      |
| 設置年月   | 昭和59年7月 (平成24年1月改測)   | 設置法  | 地下         |                      |
| 備考   | 視準点の名称に※印のあるものはGPS測量による観測点<br>「この測量成果は、国土地理院長の承認及び助言を得て同院所管の測量標及び測量成果を使用して得たものである (承認番号) 平23 関公第499号」 |  |            |                      |
| m . ' ''<br>X = - 45241.784    B = 35    35    30.6163<br>Y = - 27180.736    L = 139    32    0.1743<br>H = 90.712    縮尺係数 = 0.999909<br>ジオイド高    37.277 |   |  |            |                      |
| 視準点の名称   | 平均方向角   | 距離の真数  | 備考         |                      |
| 真北方向角  | ° ' ''  | m  |            |                      |
| 1 ※ 549  | 0 10 28   | 1255.903   | 視通不可       |                      |
| 2 ※ 548  | 93 15 22  | 932.802  | 視通不可       |                      |
| 3 ※ 551  | 149 19 18   | 1421.496   |            |                      |
| 4 ※ 65-2   | 192 6 30  | 1804.308   | 視通不可       |                      |
| 5 ※ 66   | 218 3 54  | 2010.636   | 視通不可       |                      |
|  |   | 第一方位標  | 第二方位標      |                      |
| 第一方位標 潮見台浄水場   | ° ' ''  |  |            |                      |
| 第二方位標 元石川第二電話交換局   |   |  |            |                      |
| 詳細図  |   | 案内図 ( LD53-1-4 ) 1/10,000  |            |                      |
|   |   |  |            |                      |

# 横浜市公共基準点成果表・点の記

測地成果2011

| |
|---|
| 点名   | 551 ( すすき野小学校 )   |                           | 1/2,500 図名            | IX LD53-3<br>黒須田 ⑥ |         |   
| 所在地  | 青葉区すすき野3丁目4番1号  |                           | TEL: 045 ( 901 ) 6232 |                    |         
| 所有者  | 横浜市<br>原則使用禁止<br>(やむを得ず使用する場合は所有者の承諾を得てください)  |                           |                       
| 設置年月   | 昭和 59 年 7 月 ( 平成24年1月 改測 )  | 設置法                       | 屋上                    |                    |         
| 備考   | 視準点の名称に※印のあるものはGPS測量による観測点<br>「この測量成果は、国土地理院長の承認及び助言を得て同院所管の測量標及び測量成果を使用して得たものである (承認番号) 平23 関公第499号」   |                           |                       
|  | <table style="width:100%; border:none;"> <tr> <td></td> <td style="text-align:center;">m</td> <td></td> <td style="text-align:center;">°</td> <td style="text-align:center;">′</td> <td style="text-align:center;">″</td> <td></td> </tr> <tr> <td>X =</td> <td>- 46631.529</td> <td>B =</td> <td>35</td> <td>34</td> <td>45.4902</td> <td></td> </tr> <tr> <td>Y =</td> <td>- 27478.880</td> <td>L =</td> <td>139</td> <td>31</td> <td>48.4999</td> <td></td> </tr> <tr> <td>H =</td> <td>70.069</td> <td>縮尺係数 =</td> <td colspan="3">0.999909</td> <td></td> </tr> <tr> <td>ジオイド高</td> <td>37.250</td> <td></td> <td></td> <td></td> <td></td> <td></td> </tr> </table> |                           |                       |                    |         | m |  | ° | ′ | ″ |  | X = | - 46631.529 | B = | 35 | 34 | 45.4902 |  | Y = | - 27478.880 | L = | 139 | 31 | 48.4999 |  | H = | 70.069 | 縮尺係数 = | 0.999909 |  |  |  | ジオイド高 | 37.250 |  |  |  |  |  |
|  | m   |                           | °                     | ′                  | ″       |   |  
| X =  | - 46631.529   | B =                       | 35                    | 34                 | 45.4902 |   |  
| Y =  | - 27478.880   | L =                       | 139                   | 31                 | 48.4999 |   |  
| H =  | 70.069  | 縮尺係数 =                    | 0.999909              |                    |         
| ジオイド高  | 37.250  |                           |                       
| 視準点の名称   | 平均方向角   | 距離の真数                     | 備考                    |                    |         
|  | °   | ′                         | ″                     |                    |         
| 真北方向角  | 0   | 10                        | 35                    |                    |         
| 1 ※ 550  | 12  | 6                         | 30                    | 1421.496           |         |   
| 2 ※ 548  | 52  | 47                        | 53                    | 971.874            |         |   
| 3 ※ 803  | 98  | 19                        | 24                    | 942.054            |         |   
| 4 ※ 723  | 139   | 37                        | 22                    | 634.537            |         |   
| 5 ※ 552  | 209   | 51                        | 24                    | 725.330            |         |   
| 6 ※ 65   | 258   | 25                        | 46                    | 985.358            |         |   
| 7 ※ 65-2   | 267   | 50                        | 31                    | 814.857            |         |   
|  |   |                           |                       | 視通不可               |         |   
|  |   |                           |                       | 視通不可               |         |   
| 詳細図  |   | 案内図 ( LD53-3-3 ) 1/10,000 |                       |                    
| <p>体育館<br/>中庭<br/>A棟<br/>出入口<br/>2.87m<br/>2.29m<br/>2.46m</p> |   | <p>● 551 (すすき野小学校)</p>    |                       |                    

横浜市公共基準点(補点)観測結果・点の記

世界測地系(測地成果2011)

|        |  |                      |  |
|--------|--|----------------------|--|
| 点名     | 551-1 (すすき野小学校)  |                      |  |
| 所在地    | 緑区すすき野三丁目4-2番地先  |                      |  |
| 設置年月   | 昭和59年7月  |                      |  |
| 備考     | $X = -46373.700 \checkmark$<br>$Y = -27459.733 \checkmark$<br>$H = 52.99 \checkmark$ 縮尺係数: $0.999909 \checkmark$ ジオイド高: $37.26 \checkmark$ |                      |  |
| 視準点の名称 | 方向角  | 距離(球面)               |  |
| 551    | $184^\circ 14' 50'' \checkmark$  | $258.562 \checkmark$ | $\beta 1 = \quad \circ \quad ' \quad ''$ |
|        |  |                      | $\beta 2 =$                              |
|        |  |                      | $\beta 3 =$                              |
| 第一方位標  |  |                      | $\beta 2 - \beta 1 =$                    |
| 第二方位標  |  |                      | $\beta 3 - \beta 2 =$                    |
| 第三方位標  |  |                      | $\beta 3 - \beta 1 =$                    |
|        |  |                      |  |
| 詳細図    | 案内図  | LD53-1-43            | 1/10,000                                 |
|        |  |                      |  |



横浜市公共基準点(補点)観測結果・点の記

世界測地系(測地成果2011)

|        |  |                     |  |
|--------|--|---------------------|--|
| 点名     | 552-1 (すすき野第二団地)   |                     |  |
| 所在地    | 緑区もみの木台20-2番地先   |                     |  |
| 設置年月   | 昭和59年7月  |                     |  |
| 備考     | $X = -47333.270 \checkmark$<br>$Y = -27859.750 \checkmark$<br>$H = 50.34 \checkmark$ 縮尺係数: $0.999910 \checkmark$ ジオイド高: $37.26 \checkmark$ |                     |  |
| 視準点の名称 | 方向角  | 距離(球面)              |  |
| 552    | $15^\circ 14' 9'' \checkmark$  | $75.393 \checkmark$ | $\beta 1 = \quad \circ \quad ' \quad ''$ |
|        |  |                     | $\beta 2 =$                              |
|        |  |                     | $\beta 3 =$                              |
| 第一方位標  |  |                     | $\beta 2 - \beta 1 =$                    |
| 第二方位標  |  |                     | $\beta 3 - \beta 2 =$                    |
| 第三方位標  |  |                     | $\beta 3 - \beta 1 =$                    |
|        |  |                     |  |
| 詳細図    | 案内図 LD53-3-25 1/10,000   |                     |  |
|        |  |                     |  |

# 横浜市公共基準点成果表・点の記

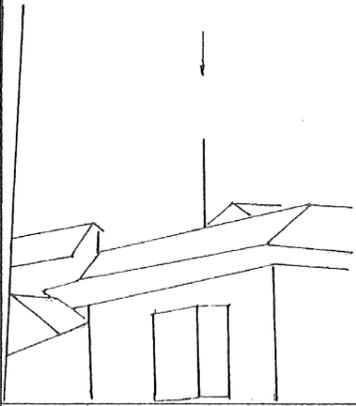
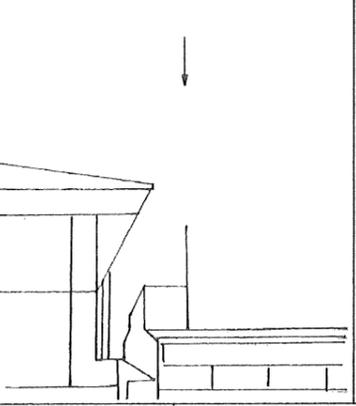
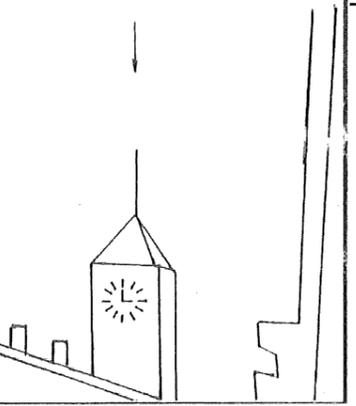
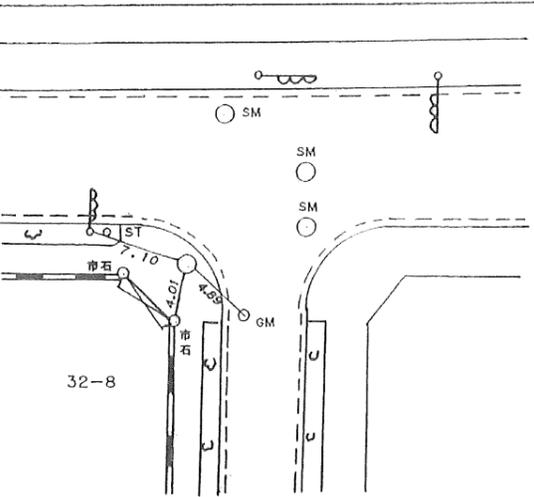
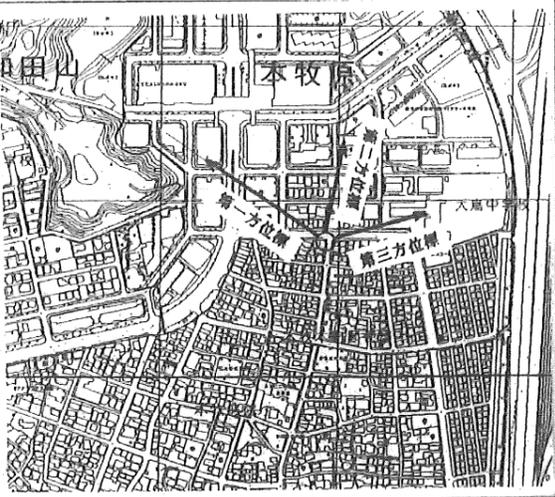
測地成果2011

|         |  |                            |                  |                      |
|---------|--|----------------------------|------------------|----------------------|
| 点名      | 556 ( 上星川小学校 )   |                            | 1/2,500 図名       | IX LD94-1<br>羽沢 (76) |
| 所在地     | 保土ヶ谷区上星川2-51-1番地   |                            | TEL: 045 ( 381 ) | 7227                 |
| 所有者     | 横浜市教育委員会<br>原則使用禁止<br>(やむを得ず使用する場合は所有者の承諾を得てください)  |                            |                  |                      |
| 設置年月    | 昭和 61 年 3 月 (平成24年1月 改測 )  | 設置法                        | 屋上               |                      |
| 備考      | 視準点の名称に※印のあるものはGPS測量による観測点<br>「この測量成果は、国土地理院長の承認及び助言を得て同院所管の測量標及び測量成果を使用して得たものである (承認番号) 平23 関公第499号」  |                            |                  |                      |
|         | m<br>X = - 58092.398    B = 35    28    33.9806<br>Y = - 23198.152    L = 139    34    39.7151<br>H = 82.562    縮尺係数 = 0.999907<br>ジオイド高    36.665 |                            |                  |                      |
| 視準点の名称  | 平均方向角  | 距離の真数                      | 備考               |                      |
|         | °   '   "  | m                          |                  |                      |
| 真北方向角   | 0   8   54   |                            |                  |                      |
| 1 ※ 358 | 68   30   19   | 1161.277                   |                  |                      |
| 2 ※ 325 | 100   25   43  | 1403.836                   |                  |                      |
| 3 ※ 326 | 137   45   19  | 1047.683                   |                  |                      |
| 4 ※ 327 | 210   52   27  | 1320.279                   |                  |                      |
| 5 ※ 328 | 252   55   5   | 958.737                    |                  |                      |
| 6 ※ 355 | 309   8   25   | 1360.201                   | 視通不可             |                      |
| 7 ※ 40  | 356   39   20  | 1156.064                   |                  |                      |
| 詳細図     |  | 案内図 ( LD94-1-36 ) 1/10,000 |                  |                      |
|         |  |                            |                  |                      |



横浜市公共基準点(補点)観測結果・点の記

世界測地系(測地成果2011)

|        |   |  |   |
|--------|---|--|---|
| 点名     | 557-1 (大鳥中学校)   |  |   |
| 所在地    | 中区本牧原32-8番地先  |  |   |
| 設置年月   | 昭和58年9月   |  |   |
| 備考     | $m$<br>$X = -63949.625$ ✓<br>$Y = -15061.177$ ✓<br>$H = 4.56$ ✓ 縮尺係数: $0.999903$ ✓ ジオイド高: $36.09$ ✓ |  |   |
| 視準点の名称 | 方向角   | 距離(球面)   |   |
| 557    | $84^{\circ} 13' 24''$ ✓   | $143.348$ ✓  | $\beta 1 = 220^{\circ} 23' 40''$ ✓<br>$\beta 2 = 286 17 49$ ✓<br>$\beta 3 = 352 4 52$ ✓ |
| 第一方位標  | 304 37 4 ✓  |  | $\beta 2 - \beta 1 = 65 54 9$ ✓   |
| 第二方位標  | 10 31 13 ✓  |  | $\beta 3 - \beta 2 = 65 47 3$ ✓   |
| 第三方位標  | 76 18 16 ✓  |  | $\beta 3 - \beta 1 = 131 41 12$ ✓   |
|        | 第一方位標   | 第二方位標  | 第三方位標   |
|        |                  |   |     |
|        | 詳細図   | 案内図  | MD16-1-28 1/10,000  |
|        |                  |  |   |

横浜市公共基準点成果表・点の記

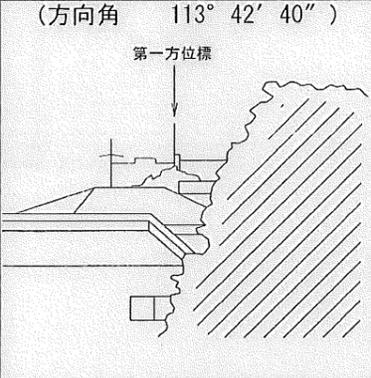
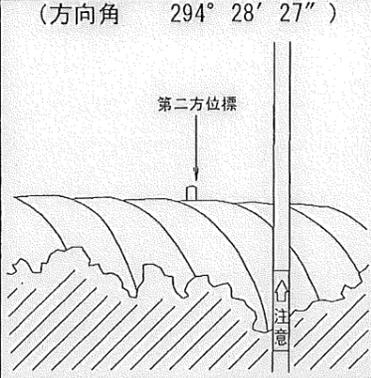
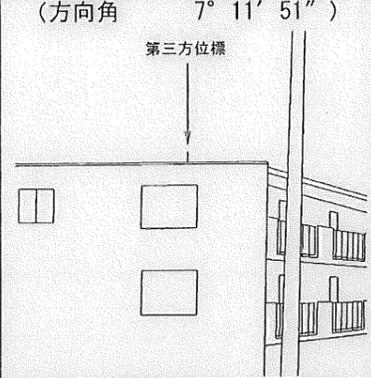
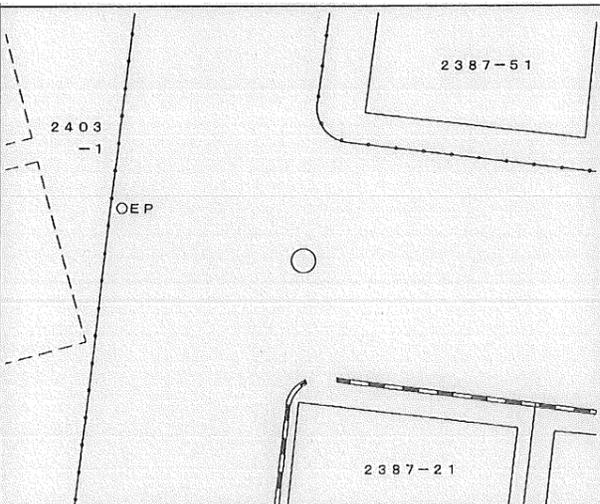
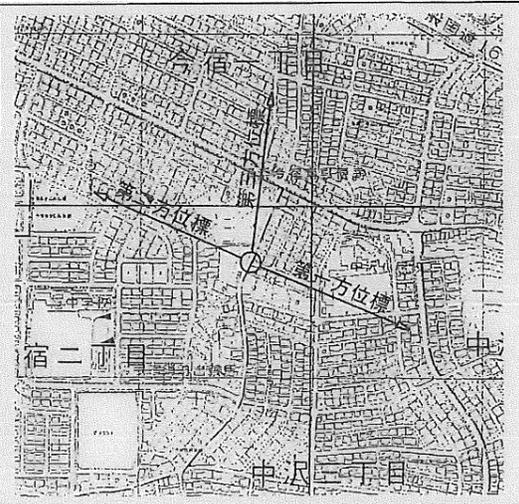
測地成果2011

|         |   
|---------|---|---------|------------|-----------------------|---------|-------------|-----|----|----|---------|-----|-------------|-----|-----|----|---------|-----|-------|--------|----------|--|--|-------|--------|--|--|--|--|
| 点名      | 557D ( 大鳥中学校 (方位標) )  |         | 1/2,500 図名 | IX MD16-1<br>本牧 (128) |         |             
| 所在地     | 中区本牧原18-22番地先   |         | TEL: ( )   |                       |         
| 所有者     | 横浜市   |         |            
| 設置年月    | 平成 27 年 2 月 ( )   | 設置法     | 地上         |                       |         
| 備考      | 視準点の名称に※印のあるものはGPS測量による観測点<br>「この測量成果は、国土地理院長の助言を受けて得たものである<br>(助言番号) 平26 関公第376号」  |         |            
|         | <table style="width:100%; border:none;"> <tr> <td style="text-align:right;">X =</td> <td style="text-align:right;">- 63934.867</td> <td style="text-align:right;">B =</td> <td style="text-align:right;">35</td> <td style="text-align:right;">25</td> <td style="text-align:right;">24.9482</td> </tr> <tr> <td style="text-align:right;">Y =</td> <td style="text-align:right;">- 15157.490</td> <td style="text-align:right;">L =</td> <td style="text-align:right;">139</td> <td style="text-align:right;">39</td> <td style="text-align:right;">59.0832</td> </tr> <tr> <td style="text-align:right;">H =</td> <td style="text-align:right;">4.895</td> <td style="text-align:right;">縮尺係数 =</td> <td colspan="3" style="text-align:right;">0.999903</td> </tr> <tr> <td style="text-align:right;">ジオイド高</td> <td colspan="5" style="text-align:right;">36.140</td> </tr> </table> |         |            |                       | X =     | - 63934.867 | B = | 35 | 25 | 24.9482 | Y = | - 15157.490 | L = | 139 | 39 | 59.0832 | H = | 4.895 | 縮尺係数 = | 0.999903 |  |  | ジオイド高 | 36.140 |  |  |  |  |
| X =     | - 63934.867   | B =     | 35         | 25                    | 24.9482 |             |     
| Y =     | - 15157.490   | L =     | 139        | 39                    | 59.0832 |             |     
| H =     | 4.895   | 縮尺係数 =  | 0.999903   |                       |         
| ジオイド高   | 36.140  |         |            
| 視準点の名称  | 平均方向角   | 距離の真数   | 備考         |                       |         
|         | ° ' "   | m       |            |                       
| 1 真北方向角 | 0 5 48  |         |            
| ※ 557   | 90 4 46   | 238.942 |            |                       
| 詳細図     | 案内図 ( MD16-1-28 ) 1/10,000  |         |            
|         |   



横浜市公共基準点(補点)観測結果・点の記

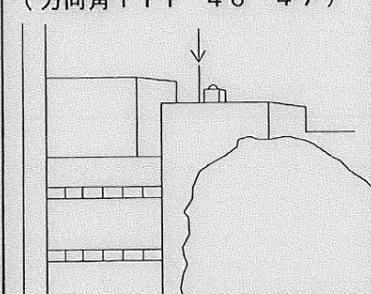
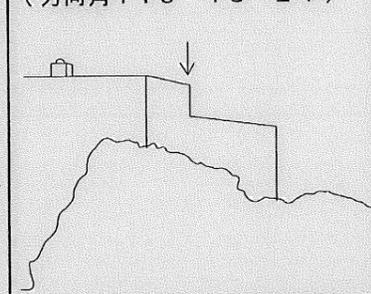
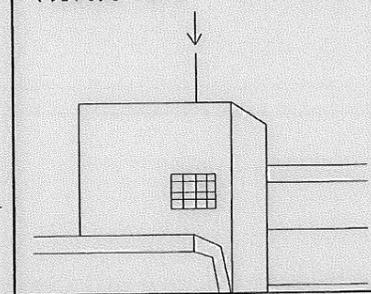
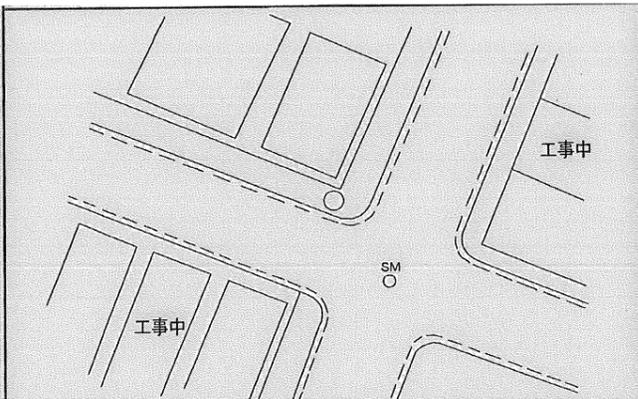
世界測地系(測地成果2011)

|   |  |  |                               |
|---|--|--|-------------------------------|
| 点名  | 558-1 (中沢小学校)  |  |                               |
| 所在地   | 旭区今宿町2387-21番地先  |  |                               |
| 設置年月  | 昭和58年9月  |  |                               |
| 備考  | $m$<br>X = -58224.847 ✓<br>Y = -28378.073 ✓<br>H = 77.84 ✓ 縮尺係数: 0.999910 ✓ ジオイド高: 37.06 ✓ |  |                               |
| 視準点の名称  | 方向角  | 距離(球面)   |                               |
| 558001  | 112° 41' 10" ✓   | 65.088 $m$ ✓   | $\beta 1 = 1^\circ 1' 30''$ ✓ |
| 558   | 83 40 10 ✓   | 63.372 ✓   | $\beta 2 = 181 47 17$ ✓       |
|   |  |  | $\beta 3 = 254 30 41$ ✓       |
| 第一方位標   | 113 42 40 ✓  |  | $\beta 2 - \beta 1 =$         |
| 第二方位標   | 294 28 27 ✓  |  | $\beta 3 - \beta 2 =$         |
| 第三方位標   | 7 11 51 ✓  |  | $\beta 3 - \beta 1 =$         |
| 第一方位標 (二俣川パークホームズ)  | 第二方位標 (鉄塔)   | 第三方位標 (KDDI電波塔)  |                               |
| (方向角 113° 42' 40")  | (方向角 294° 28' 27")   | (方向角 7° 11' 51")   |                               |
|  |         |  |                               |
| 詳細図   |  | 案内図 LD92-2-39 1/10,000   |                               |
|  |  |  |                               |



横浜市公共基準点(補点)観測結果・点の記

世界測地系(測地成果2011)

|   |   |  |                                 |
|---|---|--|---------------------------------|
| 点名  | 564-1 (日吉南小学校)  |  |                                 |
| 所在地   | 港北区吉本町1320番地先   |  |                                 |
| 設置年月  | 平成15年11月観測 (旧点名 524-1)  |  |                                 |
| 備考  | m<br>X = -50406.654 ✓<br>Y = -17671.084 ✓<br>H = 3.12 ✓ 縮尺係数: 0.999904 ✓ ジオイド高: 36.48 ✓ |  |                                 |
| 視準点の名称  | 方向角   | 距離(球面)   |                                 |
| 564001  | 31° 2' 19" ✓  | 75.581 ✓   | $\beta 1 = 80^\circ 44' 28''$ ✓ |
| 564   | 177 45 36 ✓   | 116.163 ✓  | $\beta 2 = 82 11 5$ ✓           |
|   |   |  | $\beta 3 = 151 4 58$ ✓          |
| 第一方位標   | 111 46 47 ✓   |  | $\beta 2 - \beta 1 =$           |
| 第二方位標   | 113 13 24 ✓   |  | $\beta 3 - \beta 2 =$           |
| 第三方位標   | 182 7 17 ✓  |  | $\beta 3 - \beta 1 =$           |
| 第1方位標 (コジマ横浜日吉店)  | 第2方位標 (コジマ横浜日吉店)  | 第3方位標 (日吉本町ガーデンハウス プレミアムコート)   |                                 |
| (方向角 111° 46' 47")  | (方向角 113° 13' 24")  | (方向角 182° 7' 17")  |                                 |
|  |      |  |                                 |
| 詳細図   |   | 案内図 LD65-4-26 1/10,000   |                                 |
|  |   |  |                                 |

# 横浜市公共基準点成果表・点の記

測地成果2011

|          |   |            |                        |
|----------|---|------------|------------------------|
| 点名       | 566 ( 吉原小学校 )   | 1/2,500 図名 | IX MD24-1<br>下野庭 (147) |
| 所在地      | 港南区日野二丁目20番地40 TEL: 045 ( 843 ) 8143  |            |                        |
| 所有者      | 横浜市 ※原則使用禁止<br>(やむを得ず使用する場合は所有者の承諾を得てください)  |            |                        |
| 設置年月     | 昭和 63 年 10 月 (平成24年1月 改測 )  | 設置法        | 屋上                     |
| 備考       | 視準点の名称に※印のあるものはGPS測量による観測点<br>「この測量成果は、国土地理院長の承認及び助言を得て同院所管の測量標及び測量成果を使用して得たものである (承認番号) 平23 関公第499号」                     |            |                        |
|          | m<br>X = - 66851.636 B = 35 23 49.7851<br>Y = - 22653.237 L = 139 35 2.2090<br>H = 52.058 縮尺係数 = 0.999906<br>ジオイド高 36.566 |            |                        |
| 視準点の名称   | 平均方向角   | 距離の真数      | 備考                     |
|          | ° ' "   | m          |                        |
| 真北方向角    | 0 8 40  |            |                        |
| 1 ※ 811  | 33 12 20  | 1024.593   |                        |
| 2 ※ 218  | 59 30 4   | 1959.499   | 視通不可                   |
| 3 ※ 217  | 94 26 46  | 875.106    | 視通不可                   |
| 4 ※ 186  | 157 12 33   | 1162.398   | 視通不可                   |
| 5 ※ 682  | 275 13 2  | 501.378    |                        |
| 6 ※ 23-2 | 332 54 40   | 670.569    | 視通不可                   |
| 詳細図      | 案内図 ( MD24-1-30 ) 1/10,000  |            |                        |
|          |   |            |                        |

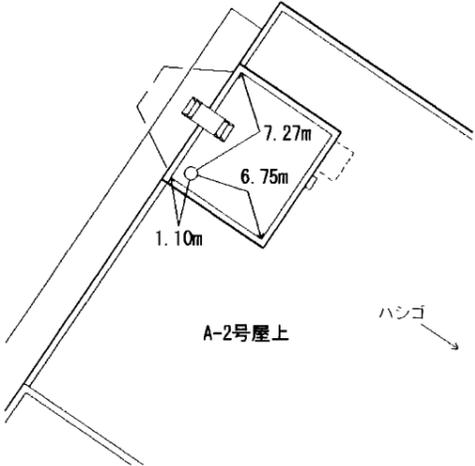






横浜市公共基準点成果表・点の記

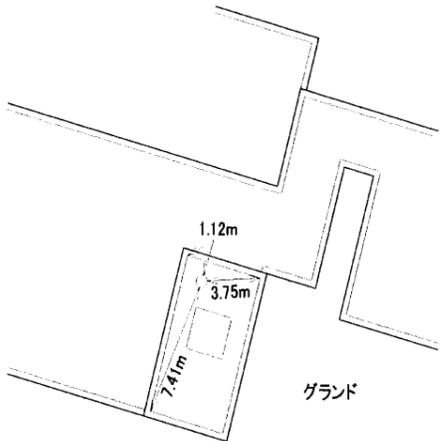
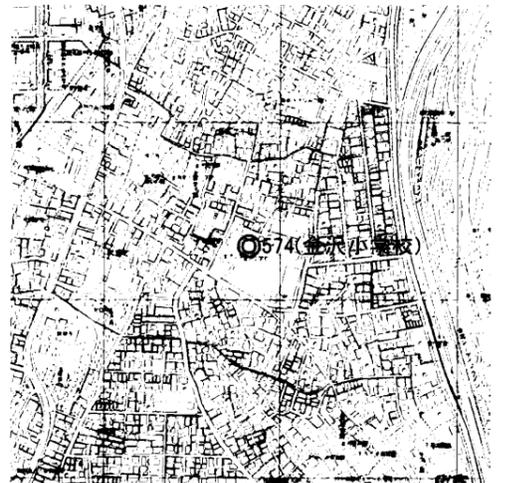
測地成果2011

| |
|---|
| 点名  | 572 ( 本牧埠頭倉庫 )  |        | 1/2,500 図名 | IX MD06-1<br>山下ふ頭 (106) |         |   
| 所在地   | 中区本牧埠頭6番地   |        | TEL :      |                         |         
| 所有者   | 原則使用禁止<br>(やむを得ず使用する場合は所有者の承諾を得てください)   |        |            
| 設置年月  | 平成 1 年 3 月 (平成24年1月 改測 )  | 設置法    | 屋上         |                         |         
| 備考  | 視準点の名称に※印のあるものはGPS測量による観測点<br>「この測量成果は、国土地理院長の承認及び助言を得て同院所管の測量標及び<br>測量成果を使用して得たものである (承認番号) 平23 関公第499号」   |        |            
|   | <table style="width:100%; border:none;"> <tr> <td></td> <td style="text-align:center">m</td> <td></td> <td style="text-align:center">°</td> <td style="text-align:center">'</td> <td style="text-align:center">"</td> <td></td> </tr> <tr> <td>X=</td> <td>- 61421.869</td> <td>B=</td> <td>35</td> <td>26</td> <td>46.5007</td> <td></td> </tr> <tr> <td>Y=</td> <td>- 15078.724</td> <td>L=</td> <td>139</td> <td>40</td> <td>2.0384</td> <td></td> </tr> <tr> <td>H=</td> <td>30.425</td> <td>縮尺係数 =</td> <td colspan="3">0.999903</td> <td></td> </tr> <tr> <td>ジオイド高</td> <td>36.103</td> <td colspan="4"></td> <td></td> </tr> </table> |        |            |                         |         | m |  | ° | ' | " |  | X= | - 61421.869 | B= | 35 | 26 | 46.5007 |  | Y= | - 15078.724 | L= | 139 | 40 | 2.0384 |  | H= | 30.425 | 縮尺係数 = | 0.999903 |  |  |  | ジオイド高 | 36.103 |  |  |  |  |  |
|   | m   |        | °          | '                       | "       |   |  
| X=  | - 61421.869   | B=     | 35         | 26                      | 46.5007 |   |  
| Y=  | - 15078.724   | L=     | 139        | 40                      | 2.0384  |   |  
| H=  | 30.425  | 縮尺係数 = | 0.999903   |                         |         
| ジオイド高   | 36.103  |        |            
| 視準点の名称  | 平均方向角   | 距離の真数  | 備考         |                         |         
|   | °   | m      |            |                         
| 真北方向角   | 0   | 5      | 47         |                         |         
| 1 ※571  | 14  | 20     | 5          | 視通不可<br>視通不可            |         |   
| 2 ※557  | 176   | 21     | 14         |                         |         
| 3 ※277  | 204   | 28     | 54         |                         |         
| 4 ※38   | 241   | 11     | 20         |                         |         
| 5 ※318  | 334   | 33     | 44         |                         |         
| 詳細図   | 案内図 ( MD06-1-44 ) 1/10,000  |        |            
| |



# 横浜市公共基準点成果表・点の記

測地成果2011

|  |   
|--|---|--|-----------------------|-----------------------|--|---|--|-------|--|-----|-------------|-----|----|-----------|-----|-------------|-----|-----|------------|-----|--------|--------|----------|--|-------|--------|--|--|--|
| 点名   | 574 ( 金沢小学校 )   |  | 1/2,500 図名            | IX MD45-3<br>平潟 (186) |  |   
| 所在地  | 金沢区町屋町26番地26  |  | TEL: 045 ( 781 ) 2401 |                       |  
| 所有者  | 横浜市 ※原則使用禁止<br>(やむを得ず使用する場合は所有者の承諾を得てください)  |  |                       
| 設置年月   | 平成3年1月 (平成24年1月改測)  | 設置法  | 屋上                    |                       |  
| 備考   | 視準点の名称に※印のあるものはGPS測量による観測点<br>「この測量成果は、国土地理院長の承認及び助言を得て同院所管の測量標及び測量成果を使用して得たものである (承認番号) 平23 関公第499号」 |  |                       
| <table border="0"> <tr> <td></td> <td colspan="2">m</td> <td colspan="2">° ′ ″</td> </tr> <tr> <td>X =</td> <td>- 73674.331</td> <td>B =</td> <td>35</td> <td>20 8.6884</td> </tr> <tr> <td>Y =</td> <td>- 18543.993</td> <td>L =</td> <td>139</td> <td>37 45.6223</td> </tr> <tr> <td>H =</td> <td>15.853</td> <td>縮尺係数 =</td> <td colspan="2">0.999904</td> </tr> <tr> <td>ジオイド高</td> <td colspan="4">36.366</td> </tr> </table> |   |  |                       |                       |  | m |  | ° ′ ″ |  | X = | - 73674.331 | B = | 35 | 20 8.6884 | Y = | - 18543.993 | L = | 139 | 37 45.6223 | H = | 15.853 | 縮尺係数 = | 0.999904 |  | ジオイド高 | 36.366 |  |  |  |
|  | m   |  | ° ′ ″                 |                       |  
| X =  | - 73674.331   | B =  | 35                    | 20 8.6884             |  |   
| Y =  | - 18543.993   | L =  | 139                   | 37 45.6223            |  |   
| H =  | 15.853  | 縮尺係数 =   | 0.999904              |                       |  
| ジオイド高  | 36.366  |  |                       
| 視準点の名称   | 平均方向角   | 距離の真数  | 備考                    |                       |  
|  | ° ′ ″   | m  |                       |                       
| 真北方向角  | 0   | 7  | 5                     |                       |  
| 1 ※ 82   | 19  | 56   | 49                    | 1277.739              |  |   
| 2 ※ 667  | 148   | 25   | 30                    | 1116.944              |  |   
| 3 ※ 108  | 240   | 10   | 36                    | 645.825               |  |   
| 4 ※ 109  | 307   | 12   | 23                    | 588.579               |  |   
| 詳細図  |   | 案内図 ( MD45-3-6 ) 1/10,000  |                       |                       
|   |   

# 横浜市公共基準点成果表・点の記

測地成果2011

|  |   
|--|---|---------------------------|------------|-----------------------|---|---|---|---|--|-----------------|--------|----|---------|--|-----------------|---------|----|---------|--|------------|--------|----------|--|--|-------|--------|--|--|--|
| 点名   | 576 ( IHI 笹下荘 )   |                           | 1/2,500 図名 | IX MD24-4<br>中原 (158) |   |   
| 所在地  | 港南区笹下四丁目12番地  |                           | TEL :      |                       |   
| 所有者  | ※原則使用禁止<br>(やむを得ず使用する場合は所有者の承諾を得てください)  |                           |            
| 設置年月   | 平成 3 年 1 月 (平成24年1月 改測 )  | 設置法                       | 屋上         |                       |   
| 備考   | 視準点の名称に※印のあるものはGPS測量による観測点<br>「この測量成果は、国土地理院長の承認及び助言を得て同院所管の測量標及び測量成果を使用して得たものである (承認番号) 平23 関公第499号」 |                           |            
| <table style="width:100%; border:none;"> <tr> <td style="text-align:center;">m</td> <td style="text-align:center;">°</td> <td style="text-align:center;">′</td> <td style="text-align:center;">″</td> <td></td> </tr> <tr> <td>X = - 67722.965</td> <td>B = 35</td> <td>23</td> <td>21.6052</td> <td></td> </tr> <tr> <td>Y = - 21457.477</td> <td>L = 139</td> <td>35</td> <td>49.6813</td> <td></td> </tr> <tr> <td>H = 59.339</td> <td>縮尺係数 =</td> <td colspan="2">0.999906</td> <td></td> </tr> <tr> <td>ジオイド高</td> <td colspan="4">36.490</td> </tr> </table> |   |                           |            |                       | m | ° | ′ | ″ |  | X = - 67722.965 | B = 35 | 23 | 21.6052 |  | Y = - 21457.477 | L = 139 | 35 | 49.6813 |  | H = 59.339 | 縮尺係数 = | 0.999906 |  |  | ジオイド高 | 36.490 |  |  |  |
| m  | °   | ′                         | ″          |                       |   
| X = - 67722.965  | B = 35  | 23                        | 21.6052    |                       |   
| Y = - 21457.477  | L = 139   | 35                        | 49.6813    |                       |   
| H = 59.339   | 縮尺係数 =  | 0.999906                  |            |                       
| ジオイド高  | 36.490  |                           |            
| 視準点の名称   | 平均方向角   | 距離の真数                     | 備考         |                       |   
|  | °   | ′                         | ″          |                       |   
| 真北方向角  | 0   | 8                         | 12         |                       |   
| 1 ※ 24   | 32  | 8                         | 51         | 1358.650<br>視通不可      |   |   
| 2 ※ 751  | 73  | 23                        | 18         | 690.542<br>視通不可       |   |   
| 3 ※ 752  | 162   | 30                        | 50         | 573.767<br>視通不可       |   |   
| 4 ※ 692  | 218   | 50                        | 33         | 983.742               |   |   
| 5 ※ 186  | 254   | 58                        | 4          | 772.015<br>視通不可       |   |   
| 6 ※ 217  | 338   | 4                         | 39         | 866.206               |   |   
| 詳細図  |   | 案内図 ( MD24-4-3 ) 1/10,000 |            |                       
|  |   

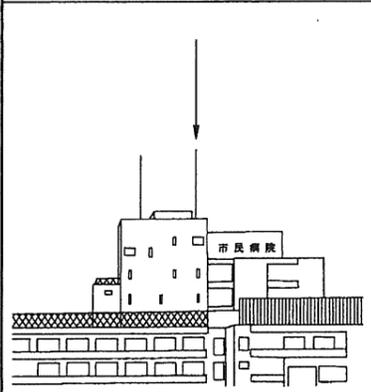
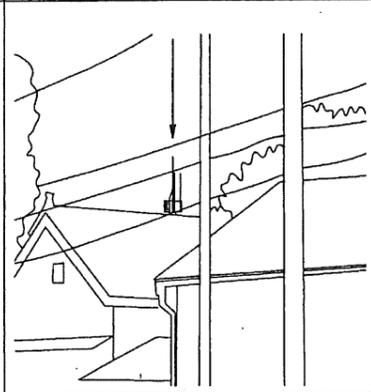
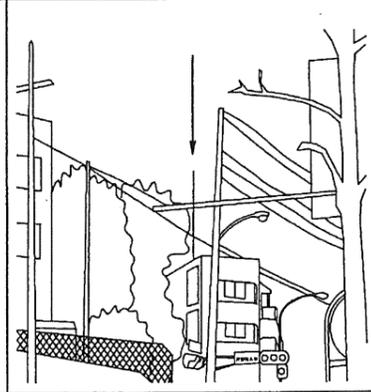
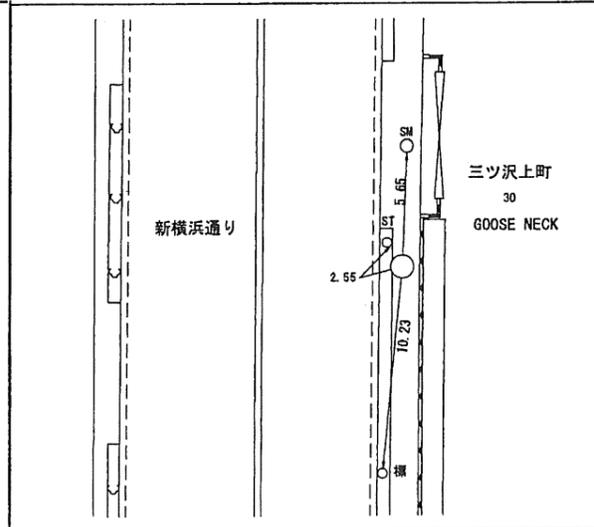
# 横浜市公共基準点成果表・点の記

測地成果2011

|  |   
|--|---|---------------------------|-----------------------|---|---|---|---|--|-----------------|--------|----|---------|--|-----------------|---------|----|---------|--|------------|--------|----------|--|--|-------|--------|--|--|--|
| 点名   | 578 ( 横浜市民病院 )  | 1/2,500 図名                | IX LD94-4<br>三ツ沢 (90) |   |   
| 所在地  | 保土ヶ谷区岡沢56番地 TEL: 045 ( 331 ) 1961   |                           |                       
| 所有者  | 横浜市民病院 ※原則使用禁止<br>(やむを得ず使用する場合は所有者の承諾を得てください)   |                           |                       
| 設置年月   | 平成3年1月 (平成24年1月改測)  | 設置法                       | 屋上                    |   |   
| 備考   | 視準点の名称に※印のあるものはGPS測量による観測点<br>「この測量成果は、国土地理院長の承認及び助言を得て同院所管の測量標及び測量成果を使用して得たものである (承認番号) 平23 関公第499号」 |                           |                       
| <table style="width:100%; border:none;"> <tr> <td style="text-align:center;">m</td> <td style="text-align:center;">°</td> <td style="text-align:center;">′</td> <td style="text-align:center;">″</td> <td></td> </tr> <tr> <td>X = - 58501.583</td> <td>B = 35</td> <td>28</td> <td>20.8645</td> <td></td> </tr> <tr> <td>Y = - 21182.933</td> <td>L = 139</td> <td>35</td> <td>59.6978</td> <td></td> </tr> <tr> <td>H = 77.891</td> <td>縮尺係数 =</td> <td colspan="2">0.999906</td> <td></td> </tr> <tr> <td>ジオイド高</td> <td colspan="3">36.516</td> <td></td> </tr> </table> |   |                           |                       | m | ° | ′ | ″ |  | X = - 58501.583 | B = 35 | 28 | 20.8645 |  | Y = - 21182.933 | L = 139 | 35 | 59.6978 |  | H = 77.891 | 縮尺係数 = | 0.999906 |  |  | ジオイド高 | 36.516 |  |  |  |
| m  | °   | ′                         | ″                     |   |   
| X = - 58501.583  | B = 35  | 28                        | 20.8645               |   |   
| Y = - 21182.933  | L = 139   | 35                        | 59.6978               |   |   
| H = 77.891   | 縮尺係数 =  | 0.999906                  |                       |   
| ジオイド高  | 36.516  |                           |                       
| 視準点の名称   | 平均方向角   | 距離の真数                     | 備考                    |   |   
| 真北方向角  | ° ′ ″   | m                         |                       |   
| 1 ※631   | 0 8 8   | 889.152                   |                       |   
| 2 ※737   | 4 4 58  | 943.268                   | 視通不可                  |   |   
| 3 ※705   | 88 19 25  | 959.350                   | 視通不可                  |   |   
| 4 ※312   | 115 27 15   | 1309.036                  | 視通不可                  |   |   
| 5 ※773   | 158 27 23   | 800.318                   |                       |   
| 6 ※325   | 194 21 59   | 653.438                   |                       |   
|  | 283 43 56   |                           |                       
| 詳細図  |   | 案内図 ( LD94-4-4 ) 1/10,000 |                       |   
|  |   

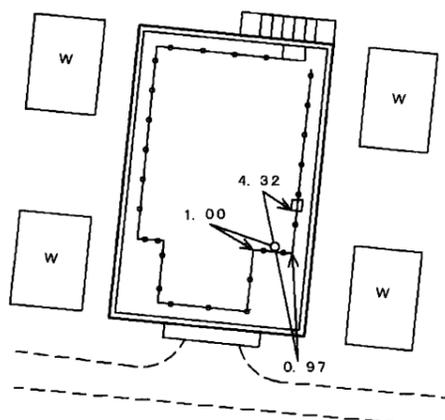
横浜市公共基準点(補点)観測結果・点の記

世界測地系(測地成果2011)

|   |  |  |                   |
|---|--|--|-------------------|
| 点名  | 578-11 (横浜市民病院)  |  |                   |
| 所在地   | 神奈川県三ツ沢上町30番地先   |  |                   |
| 設置年月  | 昭和58年9月  |  |                   |
| 備考  | m<br>X = -57707.208 ✓<br>Y = -21063.697 ✓<br>H = 40.82 ✓ 縮尺係数: 0.999905 ✓ ジオイド高: 36.52 ✓ |  |                   |
| 視準点の名称  | 方向角  | 距離(球面)   |                   |
| 578   | 188° 32' 11" ✓   | 803.350 m ✓  | β1 = 0° 41' 12" ✓ |
|   |  |  | β2 = 25 47 29 ✓   |
|   |  |  | β3 = 156 7 20 ✓   |
| 第一方位標   | 189 13 23 ✓  |  | β2-β1 =           |
| 第二方位標   | 214 19 40 ✓  |  | β3-β2 =           |
| 第三方位標   | 344 39 31 ✓  |  | β3-β1 =           |
| 第一方位標 (横浜市民病院)  | 第二方位標 (KDDI CDMA三ツ沢局)  | 第三方位標 (グランエスト片倉)   |                   |
|  |       |  |                   |
| 詳細図   |  | 案内図 LD94-2-20 1/10,000   |                   |
|  |  |  |                   |

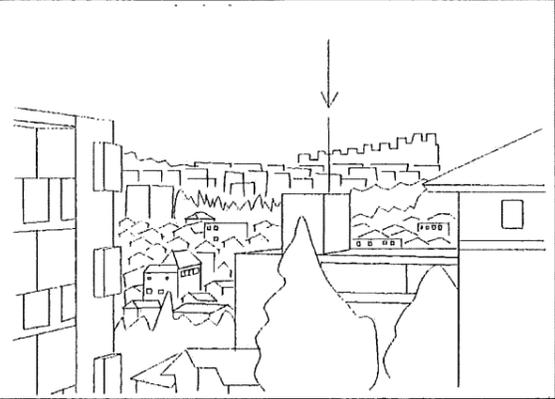
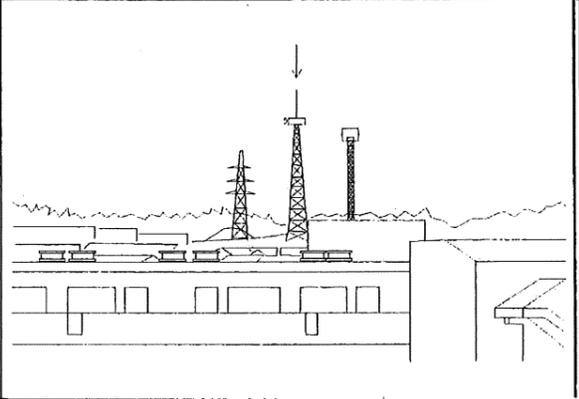
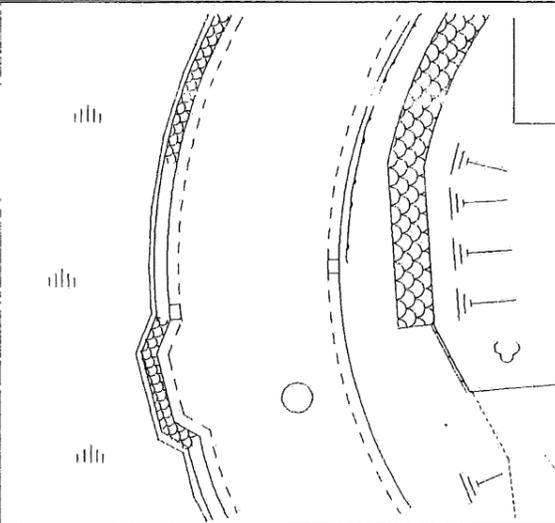
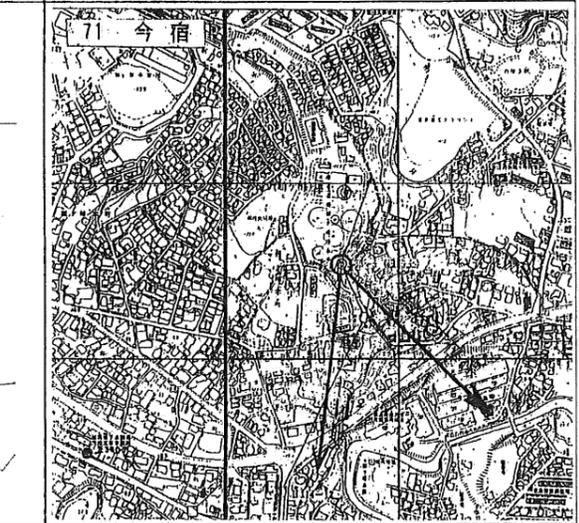
# 横浜市公共基準点成果表・点の記

測地成果2011

| |
|---|
| 点名  | 579 ( 鶴ヶ峰 )   |  | 1/2,500 図名       | IX LD93-1<br>今宿 (74) |         |   
| 所在地   | 旭区鶴ヶ峰本町2-39番地   |  | TEL: 045 ( 371 ) | 5335                 |         |   
| 所有者   | 横浜市水道局 ※原則使用禁止<br>(やむを得ず使用する場合は所有者の承諾を得てください)   |  |                  
| 設置年月  | 平成 3 年 1 月 (平成24年1月 改測)   | 設置法  | 屋上               |                      |         
| 備考  | 視準点の名称に※印のあるものはGPS測量による観測点<br>「この測量成果は、国土地理院長の承認及び助言を得て同院所管の測量標及び測量成果を使用して得たものである (承認番号) 平23 関公第499号」 |  |                  
| <table border="0" style="width:100%; border-collapse: collapse;"> <tr> <td></td> <td style="text-align: center;">m</td> <td></td> <td style="text-align: center;">°</td> <td style="text-align: center;">′</td> <td style="text-align: center;">″</td> <td></td> </tr> <tr> <td>X =</td> <td style="text-align: right;">- 57654.880</td> <td>B =</td> <td style="text-align: right;">35</td> <td style="text-align: right;">28</td> <td style="text-align: right;">47.9172</td> <td></td> </tr> <tr> <td>Y =</td> <td style="text-align: right;">- 26119.806</td> <td>L =</td> <td style="text-align: right;">139</td> <td style="text-align: right;">32</td> <td style="text-align: right;">43.7619</td> <td></td> </tr> <tr> <td>H =</td> <td style="text-align: right;">85.245</td> <td>縮尺係数 =</td> <td colspan="3" style="text-align: right;">0.999908</td> <td></td> </tr> <tr> <td>ジオイド高</td> <td colspan="5" style="text-align: right;">36.889</td> <td></td> </tr> </table> |   |  |                  |                      |         | m |  | ° | ′ | ″ |  | X = | - 57654.880 | B = | 35 | 28 | 47.9172 |  | Y = | - 26119.806 | L = | 139 | 32 | 43.7619 |  | H = | 85.245 | 縮尺係数 = | 0.999908 |  |  |  | ジオイド高 | 36.889 |  |  |  |  |  |
|   | m   |  | °                | ′                    | ″       |   |  
| X =   | - 57654.880   | B =  | 35               | 28                   | 47.9172 |   |  
| Y =   | - 26119.806   | L =  | 139              | 32                   | 43.7619 |   |  
| H =   | 85.245  | 縮尺係数 =   | 0.999908         |                      |         
| ジオイド高   | 36.889  |  |                  
| 視準点の名称  | 平均方向角   |  | 距離の真数            |                      | 備考      |   |  
|   |   |  | m                |                      |         
| 真北方向角   | 0   | 10   | 1                |                      |         
| 1 ※ 805   | 29  | 14   | 29               | 843.639              | 視通不可    |   |  
| 2 ※ 652   | 70  | 15   | 2                | 940.906              | 視通不可    |   |  
| 3 ※ 330   | 146   | 59   | 19               | 1064.693             |         |   
| 4 ※ 332   | 182   | 5  | 43               | 1224.784             |         |   
| 5 ※ 580   | 252   | 7  | 23               | 644.877              | 視通不可    |   |  
| 6 ※ 350   | 305   | 4  | 15               | 957.067              | 視通不可    |   |  
| 7 ※ 406   | 342   | 7  | 13               | 1823.281             |         |   
| 詳細図   |   | 案内図 ( LD93-1-24 ) 1/10,000   |                  |                      
| |

横浜市公共基準点(補点)観測結果・点の記

世界測地系(測地成果2011)

|   |  |  |                    |
|---|--|--|--------------------|
| 点名  | 579-1 (鶴ヶ峰)  |  |                    |
| 所在地   | 旭区鶴ヶ峰本町1197番地先   |  |                    |
| 設置年月  | 昭和58年9月  |  |                    |
| 備考  | m<br>X = -57759.804 ✓<br>Y = -26123.575 ✓<br>H = 76.04 ✓ 縮尺係数: 0.999908 ✓ ジオイド高: 36.89 ✓ |  |                    |
| 視準点の名称  | 方向角  | 距離(球面)   |                    |
| 579   | 2° 3' 26" ✓  | 105.001 ✓  | β1 = 127° 35' 2" ✓ |
|   |  |  | β2 = 179 18 13 ✓   |
|   |  |  | β3 =               |
| 第一方位標   | 129 38 28 ✓  |  | β2-β1 = 51 43 11 ✓ |
| 第二方位標   | 181 21 39 ✓  |  | β3-β2 =            |
|   |  |  | β3-β1 =            |
| 第一方位標( )  |  | 第二方位標( )   |                    |
|  |  |  |                    |
| 詳細図   |  | 案内図 LD93-1-32 1/10,000   |                    |
|  |  |  |                    |

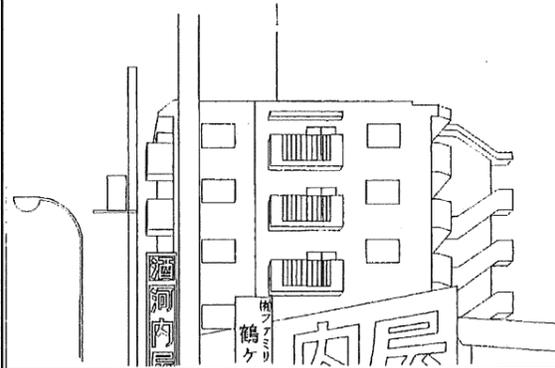
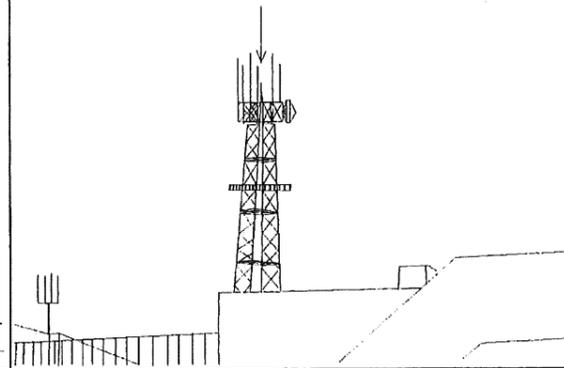
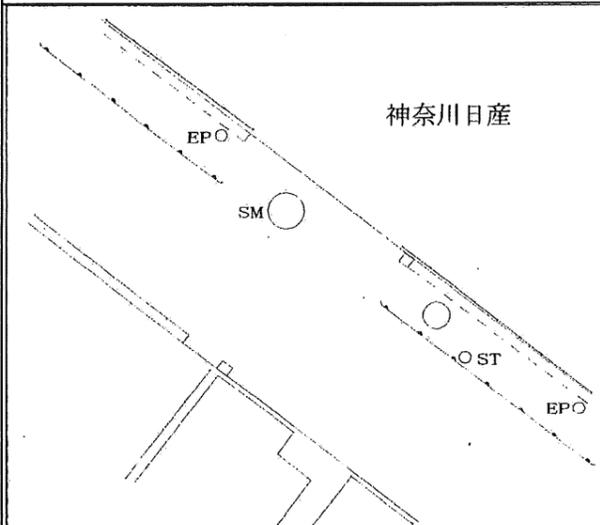
# 横浜市公共基準点成果表・点の記

測地成果2011

| |
|---|
| 点名   | 580 ( 神奈川日産 )   |                            | 1/2,500 図名 | IX LD93-1<br>今宿 (74) |         |   
| 所在地  | 旭区鶴ヶ峰本町1-27-5番地 TEL :   |                            |            
| 所有者  | ※原則使用禁止<br>(やむを得ず使用する場合は所有者の承諾を得てください)  |                            |            
| 設置年月   | 平成 3 年 10 月 (平成24年1月 改測 )   | 設置法                        | 屋上         |                      |         
| 備考   | 視準点の名称に※印のあるものはGPS測量による観測点<br>「この測量成果は、国土地理院長の承認及び助言を得て同院所管の測量標及び測量成果を使用して得たものである (承認番号) 平23 関公第499号」 |                            |            
| <table border="0" style="width:100%; border-collapse: collapse;"> <tr> <td></td> <td style="text-align: center;">m</td> <td></td> <td style="text-align: center;">°</td> <td style="text-align: center;">′</td> <td style="text-align: center;">″</td> <td></td> </tr> <tr> <td>X =</td> <td>- 57852.824</td> <td>B =</td> <td>35</td> <td>28</td> <td>41.4352</td> <td></td> </tr> <tr> <td>Y =</td> <td>- 26733.491</td> <td>L =</td> <td>139</td> <td>32</td> <td>19.4392</td> <td></td> </tr> <tr> <td>H =</td> <td>60.612</td> <td>縮尺係数 =</td> <td colspan="3">0.999909</td> <td></td> </tr> <tr> <td>ジオイド高</td> <td>36.935</td> <td colspan="4"></td> <td></td> </tr> </table> |   |                            |            |                      |         | m |  | ° | ′ | ″ |  | X = | - 57852.824 | B = | 35 | 28 | 41.4352 |  | Y = | - 26733.491 | L = | 139 | 32 | 19.4392 |  | H = | 60.612 | 縮尺係数 = | 0.999909 |  |  |  | ジオイド高 | 36.935 |  |  |  |  |  |
|  | m   |                            | °          | ′                    | ″       |   |  
| X =  | - 57852.824   | B =                        | 35         | 28                   | 41.4352 |   |  
| Y =  | - 26733.491   | L =                        | 139        | 32                   | 19.4392 |   |  
| H =  | 60.612  | 縮尺係数 =                     | 0.999909   |                      |         
| ジオイド高  | 36.935  |                            |            
| 視準点の名称   | 平均方向角   | 距離の真数                      | 備考         |                      |         
|  | °   | ′                          | ″          | m                    |         |   
| 真北方向角  | 0   | 10                         | 16         |                      |         
| 1 ※ 579  | 72  | 7                          | 22         | 644.877              | 視通不可    |   |  
| 2 ※ 332  | 150   | 59                         | 24         | 1173.200             | 視通不可    |   |  
| 3 ※ 333  | 181   | 58                         | 53         | 1141.161             | 視通不可    |   |  
| 4 ※ 558  | 255   | 37                         | 8          | 1570.918             | 視通不可    |   |  
| 5 ※ 349  | 276   | 2                          | 51         | 878.228              |         |   
| 6 ※ 350  | 347   | 13                         | 33         | 766.865              |         |   
| 詳細図  |   | 案内図 ( LD93-1-30 ) 1/10,000 |            |                      
| |

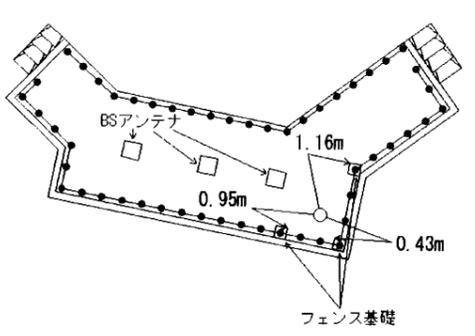
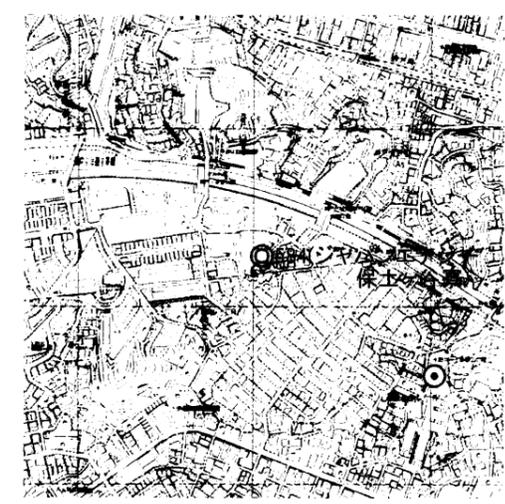
横浜市公共基準点(補点)観測結果・点の記

世界測地系(測地成果2011)

|   |  |  |                     |
|---|--|--|---------------------|
| 点名  | 580-1 (神奈川日産)  |  |                     |
| 所在地   | 旭区鶴ヶ峰本町1398番地先   |  |                     |
| 設置年月  |  |  |                     |
| 備考  | m<br>X = -57905.201 ✓<br>Y = -26753.756 ✓<br>H = 40.29 ✓ 縮尺係数: 0.999909 ✓ ジオイド高: 36.94 ✓ |  |                     |
| 視準点の名称  | 方向角  | 距離(球面)   |                     |
| 580   | 21° 9' 6" ✓  | 56.166 ✓   | β1 = 282° 54' 11" ✓ |
|   |  |  | β2 = 331 31 39 ✓    |
|   |  |  | β3 =                |
| 第一方位標   | 304 3 17 ✓   |  | β2-β1 = 48 37 28 ✓  |
| 第二方位標   | 352 40 45 ✓  |  | β3-β2 =             |
|   |  |  | β3-β1 =             |
| 第一方位標( )  |  | 第二方位標( )   |                     |
|  |  |  |                     |
| 詳細図   |  | 案内図 LD93-1-29 1/10,000   |                     |
|  |  |  |                     |

# 横浜市公共基準点成果表・点の記

測地成果2011

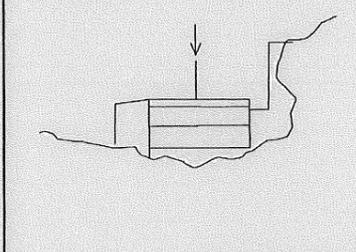
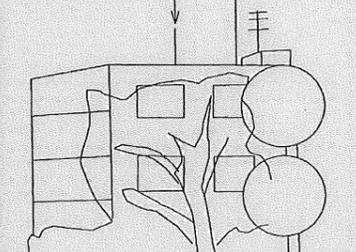
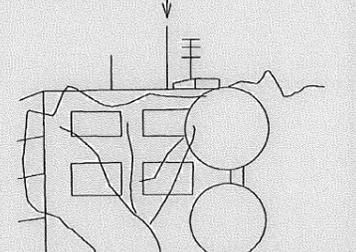
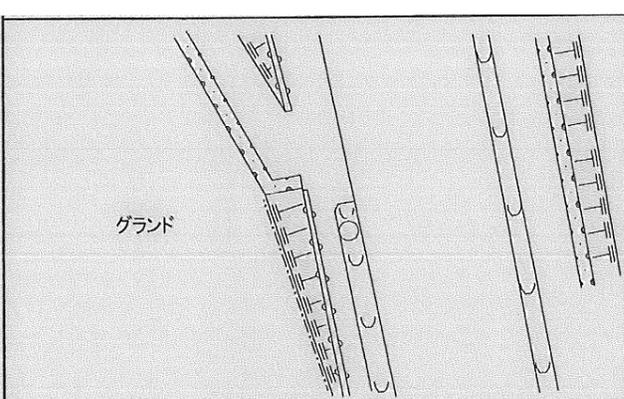
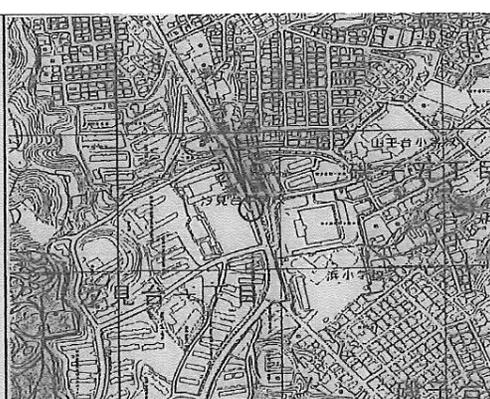
|  |   
|--|---|--|------------|-------------------------|---|---|---|---|--|----------------|--------|----|---------|--|----------------|---------|----|---------|--|------------|--------|----------|--|--|-------|--------|--|--|--|
| 点名   | 584 ( ジャパンエナジー保土ヶ谷寮 )   |  | 1/2,500 図名 | IX MD04-4<br>保土ヶ谷 (115) |   |   
| 所在地  | 南区永田北一丁目29番地21 TEL :  |  |            
| 所有者  | ※原則使用禁止<br>(やむを得ず使用する場合は所有者の承諾を得てください)  |  |            
| 設置年月   | 平成3年12月 (平成24年1月改測)   | 設置法  | 屋上         |                         |   
| 備考   | 視準点の名称に※印のあるものはGPS測量による観測点<br>「この測量成果は、国土地理院長の承認及び助言を得て同院所管の測量標及び測量成果を使用して得たものである (承認番号) 平23 関公第499号」 |  |            
| <table style="width:100%; border:none;"> <tr> <td style="text-align:center;">m</td> <td style="text-align:center;">°</td> <td style="text-align:center;">′</td> <td style="text-align:center;">″</td> <td></td> </tr> <tr> <td>X = -61928.981</td> <td>B = 35</td> <td>26</td> <td>29.5814</td> <td></td> </tr> <tr> <td>Y = -21987.803</td> <td>L = 139</td> <td>35</td> <td>28.1032</td> <td></td> </tr> <tr> <td>H = 64.521</td> <td>縮尺係数 =</td> <td colspan="2">0.999906</td> <td></td> </tr> <tr> <td>ジオイド高</td> <td colspan="4">36.534</td> </tr> </table> |   |  |            |                         | m | ° | ′ | ″ |  | X = -61928.981 | B = 35 | 26 | 29.5814 |  | Y = -21987.803 | L = 139 | 35 | 28.1032 |  | H = 64.521 | 縮尺係数 = | 0.999906 |  |  | ジオイド高 | 36.534 |  |  |  |
| m  | °   | ′  | ″          |                         |   
| X = -61928.981   | B = 35  | 26   | 29.5814    |                         |   
| Y = -21987.803   | L = 139   | 35   | 28.1032    |                         |   
| H = 64.521   | 縮尺係数 =  | 0.999906   |            |                         
| ジオイド高  | 36.534  |  |            
| 視準点の名称   | 平均方向角   | 距離の真数  |            | 備考                      |   |   
|  | °   | ′  | ″          |                         |   
| 真北方向角  | 0   | 8  | 26         |                         |   
| 1 ※643   | 77  | 50   | 20         | 視通不可                    |   |   
| 2 ※747   | 174   | 28   | 25         | 視通不可                    |   |   
| 3 ※264   | 247   | 58   | 41         |                         |   
| 4 ※745   | 330   | 26   | 6          | 視通不可                    |   |   
| 5 ※36  | 357   | 36   | 11         | 視通不可                    |   |   
|  |   |  | m          |                         |   
|  |   |  | 995.496    |                         |   
|  |   |  | 643.175    |                         |   
|  |   |  | 975.999    |                         |   
|  |   |  | 1048.453   |                         |   
|  |   |  | 1662.286   |                         |   
| 詳細図  |   | 案内図 ( MD04-4-9 ) 1/10,000  |            |                         
|   |   





横浜市公共基準点(補点)観測結果・点の記

世界測地系(測地成果2011)

|   |  |  |                                  |
|---|--|--|----------------------------------|
| 点名  | 587-1 (浜小学校)   |  |                                  |
| 所在地   | 磯子区汐見台一丁目2-1番地先  |  |                                  |
| 設置年月  | 平成15年11月観測 (旧点名 219-1)   |  |                                  |
| 備考  | m<br>X = -65788.520 ✓<br>Y = -20085.991 ✓<br>H = 36.94 ✓ 縮尺係数: 0.999905 ✓ ジオイド高: 36.39 ✓ |  |                                  |
| 視準点の名称  | 方向角  | 距離(球面)   |                                  |
| 587002  | 167° 48' 7" ✓  | 59.356 ✓   | $\beta 1 = 173^\circ 47' 34''$ ✓ |
| 587001  | 138 23 0 ✓   | 101.174 ✓  | $\beta 2 = 179 9 5$ ✓            |
| 587   | 48 52 49 ✓   | 56.944 ✓   | $\beta 3 = 181 25 27$ ✓          |
| 第一方位標   | 341 35 41 ✓  |  | $\beta 2 - \beta 1 =$            |
| 第二方位標   | 346 57 12 ✓  |  | $\beta 3 - \beta 2 =$            |
| 第三方位標   | 349 13 34 ✓  |  | $\beta 3 - \beta 1 =$            |
| 第1方位標 (ビックヴァン磯子汐見台)   | 第2方位標 (ライオンズマンション磯子山王台)  | 第3方位標 (ライオンズマンション磯子山王台)  |                                  |
| (方向角 341° 35' 41")  | (方向角 346° 57' 12")   | (方向角 349° 13' 34")   |                                  |
|  |       |  |                                  |
| 詳細図   | 案内図  | MD14-4-48  | 1/10,000                         |
|  |      |  |                                  |

# 横浜市公共基準点成果表・点の記

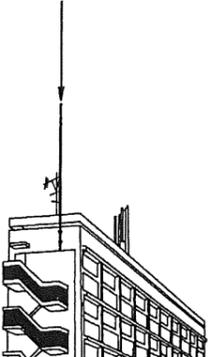
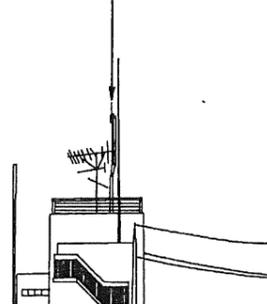
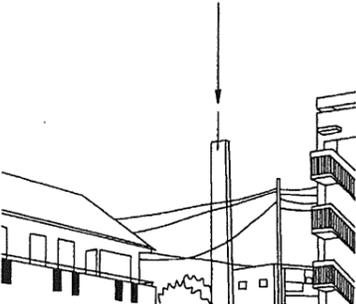
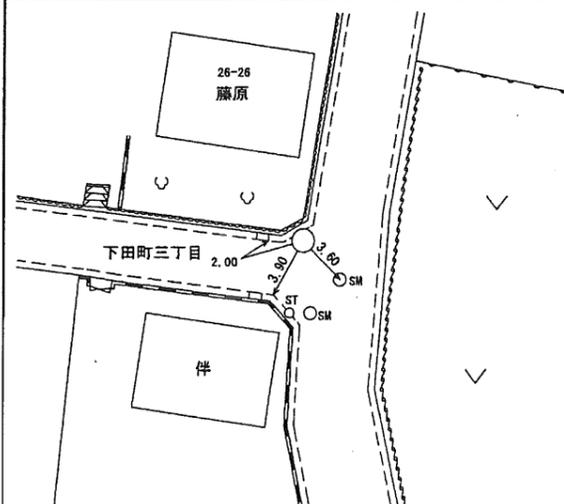
測地成果2011

|  |   |                            |            |                      |
|--|---|----------------------------|------------|----------------------|
| 点名   | 588 ( 錦台中学校 )   |                            | 1/2,500 図名 | IX LD85-4<br>大口 (67) |
| 所在地  | 神奈川県西寺尾3丁目10番1号 TEL: 045 ( 401 ) 3644   |                            |            |                      |
| 所有者  | 横浜市 ※原則使用禁止<br>(やむを得ず使用する場合は所有者の承諾を得てください)  |                            |            |                      |
| 設置年月   | 平成5年10月 (平成24年1月改測)   | 設置法                        | 屋上         |                      |
| 備考   | 視準点の名称に※印のあるものはGPS測量による観測点<br>「この測量成果は、国土地理院長の承認及び助言を得て同院所管の測量標及び測量成果を使用して得たものである (承認番号) 平23 関公第499号」 |                            |            |                      |
| m ° ' ''<br>X = - 55863.554 B = 35 29 46.7853<br>Y = - 16558.214 L = 139 39 2.9606<br>H = 55.344 縮尺係数 = 0.999903<br>ジオイド高 36.273 |   |                            |            |                      |
| 視準点の名称   | 平均方向角   | 距離の真数                      | 備考         |                      |
| 真北方向角  | ° ' ''  | m                          |            |                      |
| 1 ※703   | 0 6 22  | 1025.011                   |            |                      |
| 2 ※704   | 4 7 39  | 1067.672                   | 視通不可       |                      |
| 3 ※637   | 33 54 13  | 907.291                    | 視通不可       |                      |
| 4 ※47  | 114 53 22   | 921.443                    | 視通不可       |                      |
| 5 ※365   | 115 59 23   | 888.213                    |            |                      |
| 6 ※380   | 168 43 52   | 1216.718                   |            |                      |
|  | 265 10 37   |                            |            |                      |
| 詳細図  |   | 案内図 ( LD85-4-14 ) 1/10,000 |            |                      |
|  |   |                            |            |                      |



横浜市公共基準点(補点)観測結果・点の記

世界測地系(測地成果2011)

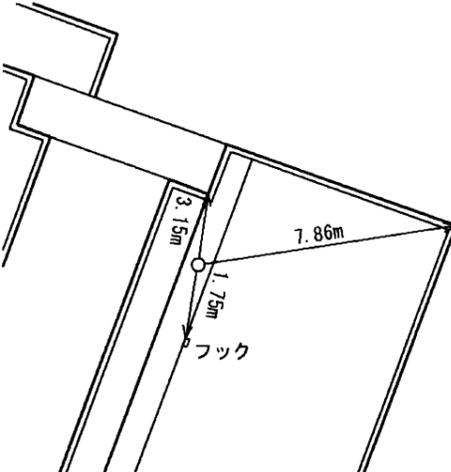
|   |  |  |                   |
|---|--|--|-------------------|
| 点名  | 589-1 (日吉ハイツ)  |  |                   |
| 所在地   | 港北区下田町三丁目26-26番地先  |  |                   |
| 設置年月  | 昭和 59年 8月  |  |                   |
| 備考  | m<br>X = -48718.164 ✓<br>Y = -18135.221 ✓<br>H = 37.58 ✓ 縮尺係数: 0.999904 ✓ ジオイド高: 36.56 ✓ |  |                   |
| 視準点の名称  | 方向角  | 距離(球面)   |                   |
| 589   | 78° 40' 50" ✓  | 201.795 ✓  | β1 = 3° 31' 25" ✓ |
|   |  |  | β2 = 21 51 54 ✓   |
|   |  |  | β3 = 355 53 30 ✓  |
| 第一方位標   | 82 12 15 ✓   |  | β2-β1 =           |
| 第二方位標   | 100 32 44 ✓  |  | β3-β2 =           |
| 第三方位標   | 74 34 20 ✓   |  | β3-β1 =           |
| 第一方位標 (三菱ふそうトラックバス 日数1号機)   | 第二方位標 (三菱ふそうトラックバス 日数2号機)  | 第三方位標 (三菱ふそうトラックバス (株))  |                   |
|  |       |  |                   |
| 詳細図   |  | 案内図 LD65-1-24 1/10,000   |                   |
|  |  |  |                   |





# 横浜市公共基準点成果表・点の記

測地成果2011

|   |   |  |            |                     |
|---|---|--|------------|---------------------|
| 点名  | 592 ( 緑山グランドハイツ )   |  | 1/2,500 図名 | IX LD52-3<br>緑山 (4) |
| 所在地   | 町田市三輪緑山2-2139-2番地 TEL :   |  |            |                     |
| 所有者   | 原則使用禁止<br>(やむを得ず使用する場合は所有者の承諾を得てください)   |  |            |                     |
| 設置年月  | 平成 8 年 1 月 (平成24年1月 改測 )  | 設置法  | 屋上         |                     |
| 備考  | 視準点の名称に※印のあるものはGPS測量による観測点<br>「この測量成果は、国土地理院長の承認及び助言を得て同院所管の測量標及び測量成果を使用して得たものである (承認番号) 平23 関公第499号」 |  |            |                     |
| m ° ' "<br>X = - 47387.806 B = 35 34 20.5013<br>Y = - 31648.634 L = 139 29 2.9804<br>H = 89.080 縮尺係数 = 0.999912<br>ジオイド高 37.566 |   |  |            |                     |
| 視準点の名称  | 平均方向角   | 距離の真数  | 備考         |                     |
| 真北方向角   | ° ' "   | m  |            |                     |
| 1 ※ 804   | 0 12 11   | 2443.522   | 視通不可       |                     |
| 2 ※ 506   | 83 16 29  | 1753.522   | 視通不可       |                     |
| 3 ※ 800   | 121 1 37  | 1485.438   | 視通不可       |                     |
| 4 ※ 503   | 167 11 18   | 1084.683   | 視通不可       |                     |
| 5 ※ 68  | 214 23 58   | 1396.629   | 視通不可       |                     |
| 6 ※ 592D  | 256 51 40   | 355.694  | 視通不可       |                     |
|   |   | 第一方位標  | 第二方位標      |                     |
| 第一方位標   | ° ' "   |  |            |                     |
| 第二方位標   |   |  |            |                     |
| 詳細図   |   | 案内図 ( LD52-3-26 ) 1/10,000   |            |                     |
|    |   |  |            |                     |

# 横浜市公共基準点成果表・点の記

測地成果2011

|   |   |                            |            |                   |
|---|---|----------------------------|------------|-------------------|
| 点名  | 592D ( 緑山グランドハイツ (方位標) )  |                            | 1/2,500 図名 | IX LD51-4<br>岡上 ③ |
| 所在地   | 川崎市麻生区岡上1277番地先   |                            | TEL :      | ( )               |
| 所有者   | 川崎市   |                            |            |                   |
| 設置年月  | 平成 24 年 1 月 ( )   | 設置法                        | 地上         |                   |
| 備考  | 視準点の名称に※印のあるものはGPS測量による観測点<br>「この測量成果は、国土地理院長の承認及び助言を得て同院所管の測量標及び測量成果を使用して得たものである (承認番号) 平23 関公第499号」 |                            |            |                   |
| m ° ' ''<br>X = - 47437.900 B = 35 34 18.8350<br>Y = - 32000.751 L = 139 28 49.0024<br>H = 79.860 縮尺係数 = 0.999913<br>ジオイド高 37.595 |   |                            |            |                   |
| 視準点の名称  | 平均方向角   | 距離の真数                      | 備考         |                   |
| 1 真北方向角<br>※ 592  | 0 12 19<br>81 54 11   | m<br>355.694               |            |                   |
| 詳細図   |   | 案内図 ( LD51-4-32 ) 1/10,000 |            |                   |
|   |   |                            |            |                   |

# 横浜市公共基準点成果表・点の記

測地成果2011

|   |   |                            |                       |                         |
|---|---|----------------------------|-----------------------|-------------------------|
| 点名  | 597 ( さつきが丘小学校 )  |                            | 1/2,500 図名            | IX LD72-2<br>つつじが丘 (28) |
| 所在地   | 青葉区さつきが丘8番地   |                            | TEL: 045 ( 974 ) 1091 |                         |
| 所有者   | 横浜市<br>原則使用禁止<br>(やむを得ず使用する場合は所有者の承諾を得てください)  |                            |                       |                         |
| 設置年月  | 平成 8 年 1 月 ( 平成24年1月 改測 )   | 設置法                        | 屋上                    |                         |
| 備考  | 視準点の名称に※印のあるものはGPS測量による観測点<br>「この測量成果は、国土地理院長の承認及び助言を得て同院所管の測量標及び測量成果を使用して得たものである (承認番号) 平23 関公第499号」 |                            |                       |                         |
| m<br>X = - 51835.993    B = 35    31    56.5011<br>Y = - 28524.610    L = 139    31    7.6225<br>H = 48.864    縮尺係数 = 0.999910<br>ジオイド高    37.184 |   |                            |                       |                         |
| 視準点の名称  | 平均方向角   |                            | 距離の真数                 | 備考                      |
|   | °   '   "   |                            | m                     |                         |
| 真北方向角   |   |                            |                       |                         |
| 1 ※ 55  | 0   | 10                         | 58                    |                         |
| 2 ※ 598   | 42  | 34                         | 36                    | 659.800 視通不可            |
| 3 ※ 697   | 97  | 16                         | 0                     | 1079.635                |
| 4 ※ 712   | 218   | 33                         | 38                    | 676.584 視通不可            |
| 5 ※ 711   | 277   | 54                         | 35                    | 1951.295 視通不可           |
|   | 323   | 21                         | 57                    | 1330.284 視通不可           |
| 詳細図   |   | 案内図 ( LD72-2-30 ) 1/10,000 |                       |                         |
|   |   |                            |                       |                         |

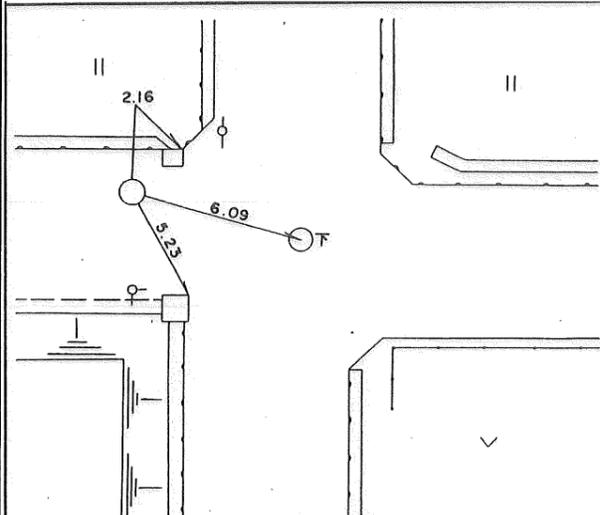
# 横浜市公共基準点成果表・点の記

測地成果2011

|   |   |                            |            |                         |
|---|---|----------------------------|------------|-------------------------|
| 点名  | 598 ( ふじ寿か園 )   |                            | 1/2,500 図名 | IX LD73-1<br>北八朔北部 (29) |
| 所在地   | 緑区西八朔町773-2番地 TEL :   |                            |            |                         |
| 所有者   | 原則使用禁止<br>(やむを得ず使用する場合は所有者の承諾を得てください)   |                            |            |                         |
| 設置年月  | 平成 8 年 1 月 (平成24年1月 改測 )  | 設置法                        | 屋上         |                         |
| 備考  | 視準点の名称に※印のあるものはGPS測量による観測点<br>「この測量成果は、国土地理院長の承認及び助言を得て同院所管の測量標及び測量成果を使用して得たものである (承認番号) 平23 関公第499号」 |                            |            |                         |
| m ° ' ''<br>X = - 51972.542 B = 35 31 52.1789<br>Y = - 27453.742 L = 139 31 50.1502<br>H = 81.112 縮尺係数 = 0.999909<br>ジオイド高 37.095 |   |                            |            |                         |
| 視準点の名称  | 平均方向角   | 距離の真数                      | 備考         |                         |
|   | ° ' ''  | m                          |            |                         |
| 真北方向角   | 0 10 33   |                            |            |                         |
| 1 ※ 441   | 7 37 53   | 709.413                    | 視通不可       |                         |
| 2 ※ 443   | 95 32 52  | 1497.427                   |            |                         |
| 3 ※ 440   | 132 40 20   | 984.929                    |            |                         |
| 4 ※ 599   | 197 42 30   | 1204.724                   |            |                         |
| 5 ※ 697   | 255 16 5  | 1543.446                   |            |                         |
| 6 ※ 597   | 277 16 0  | 1079.635                   |            |                         |
| 7 ※ 55  | 314 54 6  | 881.749                    | 視通不可       |                         |
| 詳細図   |   | 案内図 ( LD73-1-27 ) 1/10,000 |            |                         |
|   |   |                            |            |                         |

横浜市公共基準点(補点)観測結果・点の記

世界測地系(測地成果2011)

|   |  |                      |  |
|---|--|----------------------|--|
| 点名  | 598-1 (ふじ寿か園)  |                      |  |
| 所在地   | 緑区小山町610番地   |                      |  |
| 設置年月  | 平成 12年 7月  |                      |  |
| 備考  | $X = -52617.394 \checkmark$<br>$Y = -27849.493 \checkmark$<br>$H = 15.81 \checkmark$ 縮尺係数: $0.999910 \checkmark$ ジオイド高: $37.11 \checkmark$ |                      |  |
| 視準点の名称  | 方向角  | 距離(球面)               |  |
| 598   | $31^\circ 32' 16'' \checkmark$   | $756.675 \checkmark$ | $\beta 1 = \quad \circ \quad ' \quad ''$ |
|   |  |                      | $\beta 2 =$                              |
|   |  |                      | $\beta 3 =$                              |
| 第一方位標   |  |                      | $\beta 2 - \beta 1 =$                    |
| 第二方位標   |  |                      | $\beta 3 - \beta 2 =$                    |
| 第三方位標   |  |                      | $\beta 3 - \beta 1 =$                    |
|   |  |                      |  |
| 詳細図   | 案内図 LD73-3-1 1/10,000  |                      |  |
|  |    |                      |  |

# 横浜市公共基準点成果表・点の記

測地成果2011

|   |   |            |                         |
|---|---|------------|-------------------------|
| 点名  | 599 ( アルス横浜 )   | 1/2,500 図名 | IX LD73-3<br>北八朔南部 (39) |
| 所在地   | 緑区新治町543番地1 TEL :   |            |                         |
| 所有者   | ※原則使用禁止<br>(やむを得ず使用する場合は所有者の承諾を得てください)  |            |                         |
| 設置年月  | 平成8年2月(平成24年1月改測)   | 設置法        | 屋上                      |
| 備考  | 視準点の名称に※印のあるものはGPS測量による観測点<br>「この測量成果は、国土地理院長の承認及び助言を得て同院所管の測量標及び測量成果を使用して得たものである(承認番号)平23 関公第499号」 |            |                         |
| <p style="text-align: center;">m</p> <p>X = - 53120.078    B = 35    31    14.9049</p> <p>Y = - 27820.153    L = 139    31    35.7464</p> <p>H = 54.127    縮尺係数 = 0.999910</p> <p>ジオイド高    37.098</p> |   |            |                         |
| 視準点の名称  | 平均方向角   | 距離の真数      | 備考                      |
|   | °    '    "   | m          |                         |
| 真北方向角   | 0    10    42   |            |                         |
| 1 ※598  | 17    42    30  | 1204.724   |                         |
| 2 ※440  | 66    14    32  | 1191.586   |                         |
| 3 ※600  | 115    23    21   | 1040.900   |                         |
| 4 ※409  | 177    42    53   | 524.388    |                         |
| 5 ※698  | 278    10    59   | 1304.778   | 視通不可                    |
| 6 ※697  | 303    50    29   | 1355.991   | 視通不可                    |
| 詳細図   | 案内図 ( LD73-3-17 ) 1/10,000  |            |                         |
|   |   |            |                         |