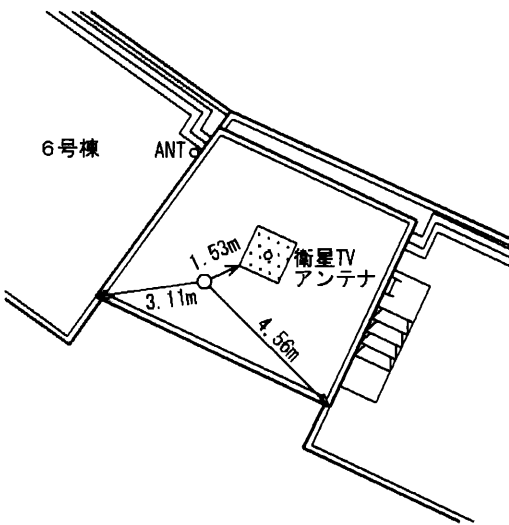


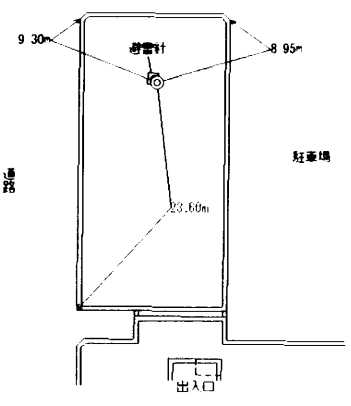
横浜市公共基準点成果表・点の記

測地成果2011

点 名	600 (中山駅前ハイツ)		1/2, 500 図名	IX LD73-3 北八朔南部 (39)	
所 在 地	緑区中山町3 2 9 番地1－6		TEL : 045 (312) 1131		
所 有 者	独立行政法人都市再生機構 原則使用禁止 (やむを得ず使用する場合は所有者の承諾を得てください)				
設 置 年 月	平成 8 年 2 月 (平成24年1月 改測)		設置法	屋上	
備 考	視準点の名称に※印のあるものはGPS測量による観測点 「この測量成果は、国土地理院長の承認及び助言を得て同院所管の測量標及び測量成果を使用して得たものである (承認番号) 平23 関公第499号」				
m ° ′ ″ X = - 53566. 338 B = 35 31 0. 5171 Y = - 26879. 872 L = 139 32 13. 1214 H = 48. 799 縮尺係数 = 0. 999909 ジオイド高 37. 014					
視 準 点 の 名 称		平 均 方 向 角		距 離 の 真 数	備 考
		° ′ ″		m	
真北方向角		0 10 20			
1	※ 440	9 12 44		938. 459	視通不可 視通不可 視通不可 視通不可 視通不可
2	※ 74	28 20 4		782. 685	
3	※ 644	63 4 6		1025. 762	
4	※ 673	104 14 50		1126. 223	
5	※ 674	170 4 41		492. 642	
6	※ 409	265 10 17		922. 730	
7	※ 599	295 23 21		1040. 900	
詳 細 図			案内図 (LD73-3-37) 1/10, 000		
					

横浜市公共基準点成果表・点の記

測地成果2011

点名	602 (大倉山)	1/2,500 図名	IX LD74-4 川向 42	
所在地	都筑区大熊町8番地1 TEL :			
所有者	※原則使用禁止 (やむを得ず使用する場合は所有者の承諾を得てください)			
設置年月	平成 8 年 2 月 (平成24年1月 改測)	設置法	屋上	
備考	視準点の名称に※印のあるものはGPS測量による観測点 「この測量成果は、国土地理院長の承認及び助言を得て同院所管の測量標及び測量成果を使用して得たものである (承認番号) 平23 関公第499号」			
m ° ′ ″ X = - 53113.345 B = 35 31 15.6985 Y = - 21375.656 L = 139 35 51.5423 H = 26.736 縮尺係数 = 0.999906 ジオイド高 36.628				
視準点の名称		平均方向角	距離の真数	備考
真北方向角		° ′ ″	m	
1	※ 51-2	78 44 29	867.881	視通不可 視通不可
2	※ 780	109 23 20	1447.988	
3	※ 732	140 0 10	1616.732	
4	※ 451	204 57 51	1161.172	
5	※ 452	258 18 57	840.684	
6	※ 487	342 9 11	863.627	
7	※ 664	180 36 10	1740.380	
詳細図		案内図 (LD74-4-19) 1/10,000		
				

横浜市公共基準点(補点)観測結果・点の記

世界測地系(測地成果2011)

点名	602-1		
所在地			
設置年月			
備考	m X = -53154.038 ✓ Y = -21394.035 ✓ H = 6.36 ✓ 縮尺係数: 0.999906 ✓ ジオイド高: 36.63 ✓		
視準点の名称	方向角	距離(球面)	
602	24° 18' 23" ✓	m 44.655 ✓	$\beta 1$ = 163° 1' 43" ✓
			$\beta 2$ = 219 44 50 ✓
			$\beta 3$ = 310 28 31 ✓
第一方位標	187 20 6 ✓		$\beta 2-\beta 1$ =
第二方位標	244 3 13 ✓		$\beta 3-\beta 2$ =
第三方位標	334 46 54 ✓		$\beta 3-\beta 1$ =
第一方位標 (日商岩井新横浜センター)		第二方位標 (ヤナセ)	第三方位標 (亀屋万年堂)
詳細図		案内図	LD74-4-19 1/10,000

横浜市公共基準点成果表・点の記

測地成果2011

点名	606 (サンヴァリエ日吉)		1/2,500 図名	IX LD65-1 下田 16
所在地	港北区下田町4丁目1番6号 TEL: 045 (312) 1131			
所有者	UR都市機構 横浜住宅管理センター ※原則使用禁止(やむを得ず使用する場合は所有者の承諾を得てください)			
設置年月	平成 8 年 2 月 (平成24年1月 改測)		設置法	屋上
備考	視準点の名称に※印のあるものはGPS測量による観測点 「この測量成果は、国土地理院長の承認及び助言を得て同院所管の測量標及び測量成果を使用して得たものである (承認番号) 平23 関公第499号」			
m ° ′ ″ X = - 49188.314 B = 35 33 23.2871 Y = - 18298.090 L = 139 37 53.3795 H = 72.845 縮尺係数 = 0.999904 ジオイド高 36.551				
視準点の名称		平均方向角	距離の真数	備考
真北方向角		° ′ ″	m	
1	※ 589	35 17 5	624.535	視通不可 視通不可
2	※ 530	128 28 25	724.387	
3	※ 61	227 59 24	806.492	
4	※ 776	231 37 35	727.263	
5	※ 533	270 30 8	1134.762	
詳細図		案内図 (LD65-1-39) 1/10,000		

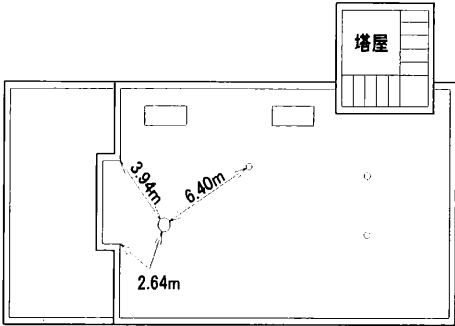
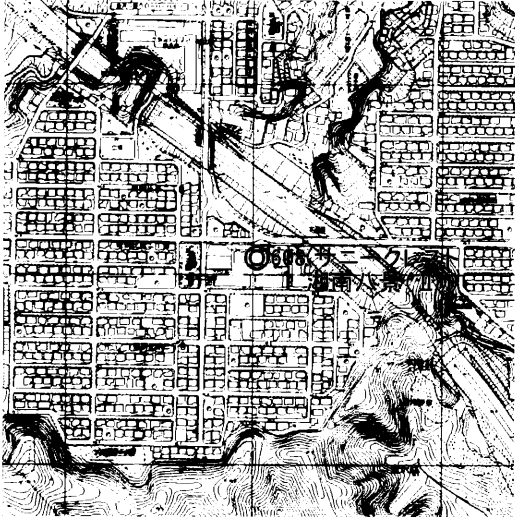
横浜市公共基準点(補点)観測結果・点の記

世界測地系(測地成果2011)

点名	606-1 (サンヴァリエ日吉)		
所在地	港北区下田町560番地先		
設置年月	昭和59年7月		
備考	m		
	X = -49119.501 ✓		
	Y = -18362.719 ✓		
	H = 29.57 ✓ 縮尺係数: 0.999904 ✓ ジオイド高: 36.56 ✓		
視準点の名称	方向角	距離(球面)	
606	136°47'45" ✓	m 94.413 ✓	$\beta 1$ = ° ' "
			$\beta 2$ =
			$\beta 3$ =
第一方位標			$\beta 2 - \beta 1$ =
第二方位標			$\beta 3 - \beta 2$ =
第三方位標			$\beta 3 - \beta 1$ =
詳細図		案内図 LD65-1-39 1/10,000	

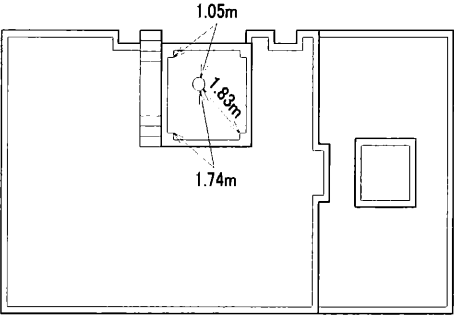
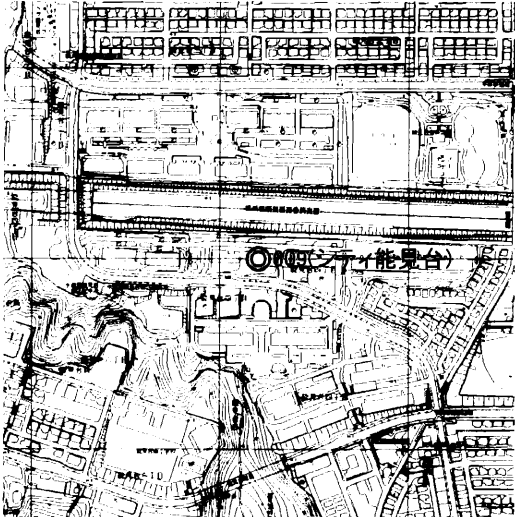
横浜市公共基準点成果表・点の記

測地成果2011

点名	608 (サニークレスト湘南八景 (Ⅱ))	1/2,500 図名	IX MD44-4 朝比奈 185	
所在地	金沢区東朝比奈2丁目2番35号 TEL :			
所有者	原則使用禁止 (やむを得ず使用する場合は所有者の承諾を得てください)			
設置年月	平成 8 年 10 月 (平成24年1月 改測)	設置法	屋上	
備考	視準点の名称に※印のあるものはGPS測量による観測点 「この測量成果は、国土地理院長の承認及び助言を得て同院所管の測量標及び測量成果を使用して得たものである (承認番号) 平23 関公第499号」			
m ° ′ ″ X = - 74978.250 B = 35 19 26.1814 Y = - 21244.474 L = 139 35 58.8007 H = 68.850 縮尺係数 = 0.999906 ジオイド高 36.556				
視準点の名称		平均方向角	距離の真数	備考
真北方向角		° ′ ″	m	視通不可
1	※ 112	34 35 20	1308.804	
2	※ 103	81 30 25	770.530	
3	※ 102	173 59 46	853.182	
4	※ 785	258 34 26	466.120	
5	※ 115	316 16 45	535.125	
詳細図		案内図 (MD44-4-44) 1/10,000		
				

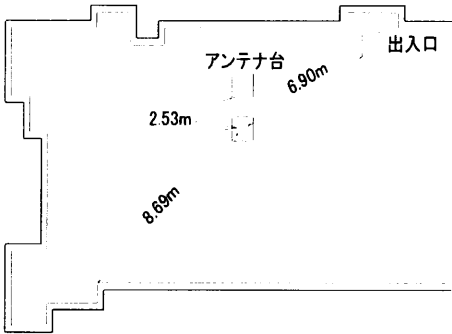
横浜市公共基準点成果表・点の記

測地成果2011

点名	609 (シティ能見台)	1/2,500 図名	IX MD35-3 堀口 177	
所在地	金沢区能見台4丁目4番21号 TEL :			
所有者	原則使用禁止 (やむを得ず使用する場合は所有者の承諾を得てください)			
設置年月	平成 8 年 10 月 (平成24年1月 改測)	設置法	屋上	
備考	視準点の名称に※印のあるものはGPS測量による観測点 「この測量成果は、国土地理院長の承認及び助言を得て同院所管の測量標及び測量成果を使用して得たものである (承認番号) 平23 関公第499号」			
m ° ′ ″ X = - 71500.490 B = 35 21 19.1521 Y = - 19698.619 L = 139 36 59.7088 H = 118.509 縮尺係数 = 0.999905 ジオイド高 36.412				
視準点の名称		平均方向角	距離の真数	備考
真北方向角		° ′ ″	m	
1	※ 590	61 42 38	710.697	視通不可 視通不可
2	※ 657	102 32 40	1167.655	
3	※ 788	144 54 59	1049.837	
4	※ 125	210 48 34	949.453	
5	※ 796	265 4 28	727.700	
6	※ 134	341 24 47	800.114	
詳細図		案内図 (MD35-3-34) 1/10,000		
				

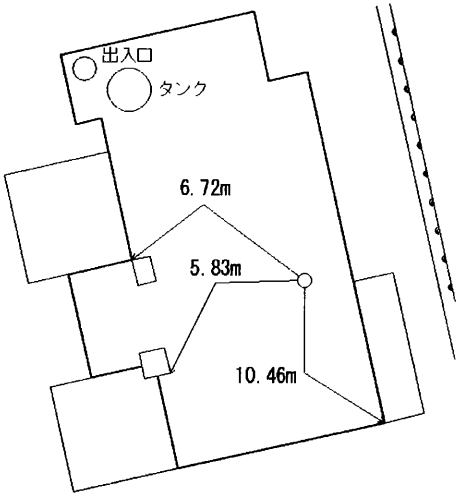
横浜市公共基準点成果表・点の記

測地成果2011

点名	611 (パークノヴァ大船)		1/2,500 図名	IX MD33-3 笠間 173	
所在地	栄区笠間5丁目5番10号 TEL :				
所有者	原則使用禁止 (やむを得ず使用する場合は所有者の承諾を得てください)				
設置年月	平成 8 年 10 月 (平成24年1月 改測)		設置法	屋上	
備考	視準点の名称に※印のあるものはGPS測量による観測点 「この測量成果は、国土地理院長の承認及び助言を得て同院所管の測量標及び測量成果を使用して得たものである (承認番号) 平23 関公第499号」				
m ° ′ ″ X = - 71250.702 B = 35 21 26.6772 Y = - 26648.034 L = 139 32 24.4058 H = 46.679 縮尺係数 = 0.999909 ジオイド高 36.855					
視準点の名称		平均方向角		距離の真数	備考
真北方向角		° ′ ″		m	視通不可
1 ※ 147		0 10 11			
2 ※ 145		13 48 59		595.193	
3 ※ 765		67 44 9		920.231	
4 ※ 78		105 21 43		1288.945	
		305 12 59		228.502	
詳細図			案内図 (MD33-3-30) 1/10,000		
					

横浜市公共基準点成果表・点の記

測地成果2011

点名	613 (富岡消防出張所)	1/2,500 図名	IX MD35-1 杉田 168	
所在地	金沢区富岡西一丁目74番地2 TEL : 045 (772) 0119			
所有者	横浜市 原則使用禁止 (やむを得ず使用する場合は所有者の承諾を得てください)			
設置年月	平成 8 年 10 月 (平成24年1月 改測)	設置法	屋上	
備考	視準点の名称に※印のあるものはGPS測量による観測点 「この測量成果は、国土地理院長の承認及び助言を得て同院所管の測量標及び測量成果を使用して得たものである (承認番号) 平23 関公第499号」			
m ° ′ ″ X = - 69900.558 B = 35 22 11.0829 Y = - 19533.894 L = 139 37 6.0961 H = 89.803 縮尺係数 = 0.999905 ジオイド高 36.382				
視準点の名称		平均方向角	距離の真数	備考
真北方向角		° ′ ″	m	
1	※ 174	10 49 13	908.121	視通不可 視通不可
2	※ 132	123 56 3	875.144	
3	※ 134	206 30 22	940.570	
4	※ 172	267 1 53	835.802	
5	※ 173	326 54 37	1233.330	
詳細図		案内図 (MD35-1-26) 1/10,000		
				

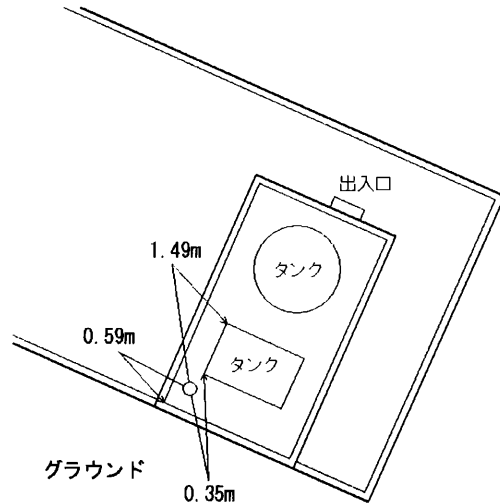
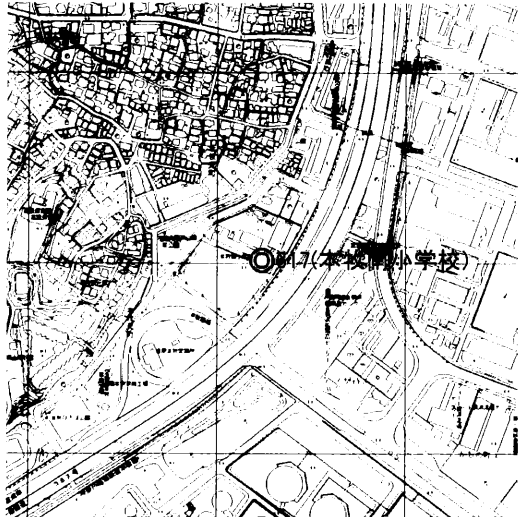
横浜市公共基準点成果表・点の記

測地成果2011

点 名	616 (ソフトタウン根岸)	1/2,500 図名	IX MD15-4 根岸 139	
所 在 地	磯子区東町18番地32 TEL :			
所 有 者	原則使用禁止 (やむを得ず使用する場合は所有者の承諾を得てください)			
設 置 年 月	平成 8 年 10 月 (平成24年1月 改測)	設置法	屋上	
備 考	視準点の名称に※印のあるものはGPS測量による観測点 「この測量成果は、国土地理院長の承認及び助言を得て同院所管の測量標及び測量成果を使用して得たものである (承認番号) 平23 関公第499号」			
m ° ′ ″ X = - 64718.146 B = 35 24 59.3709 Y = - 17829.991 L = 139 38 13.1944 H = 31.372 縮尺係数 = 0.999904 ジオイド高 36.249				
視 準 点 の 名 称		平 均 方 向 角	距 離 の 真 数	備 考
		° ′ ″	m	
真北方向角		0 6 50		
1 ※ 272		58 36 12	850.019	視通不可
2 ※ 681		164 13 55	1561.372	
3 ※ 221		208 46 5	1347.296	視通不可
4 ※ 750		251 21 49	539.639	視通不可
5 ※ 749		348 37 56	431.314	視通不可
詳 細 図		案内図 (MD15-4-1) 1/10,000		

横浜市公共基準点成果表・点の記

測地成果2011

点 名	617 (本牧南小学校)		1/2, 500 図名	IX MD16-3 豊満町 (140)
所 在 地	中区本牧元町 4 4 番地 1 TEL : 045 (622) 5721			
所 有 者	横浜市 原則使用禁止 (やむを得ず使用する場合は所有者の承諾を得てください)			
設 置 年 月	平成 8 年 10 月 (平成24年1月 改測)		設置法	屋上
備 考	視準点の名称に※印のあるものは G P S 測量による観測点 「この測量成果は、国土地理院長の承認及び助言を得て同院所管の測量標及び 測量成果を使用して得たものである (承認番号) 平23 関公第499号」			
m ° ′ ″ X = - 64746. 473 B = 35 24 58. 6228 Y = - 14940. 604 L = 139 40 7. 7351 H = 20. 297 縮尺係数 = 0. 999903 ジオイド高 36. 080				
視 準 点 の 名 称		平 均 方 向 角	距 離 の 真 数	備 考
真北方向角		° ′ ″	m	
1	※ 557	0 5 43	811. 653	
2	※ 93036	1 33 21	18370. 065	視通不可
3	※ 178	129 13 13	3651. 619	視通不可
4	※ 274	206 19 44	759. 657	
5	※ 93032	231 23 43	2625. 779	視通不可
		328 41 55		
詳 細 図		案内図 (MD16-3-5) 1/10, 000		
				

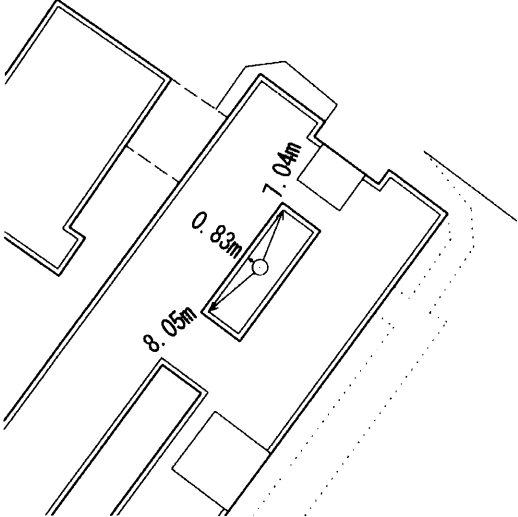
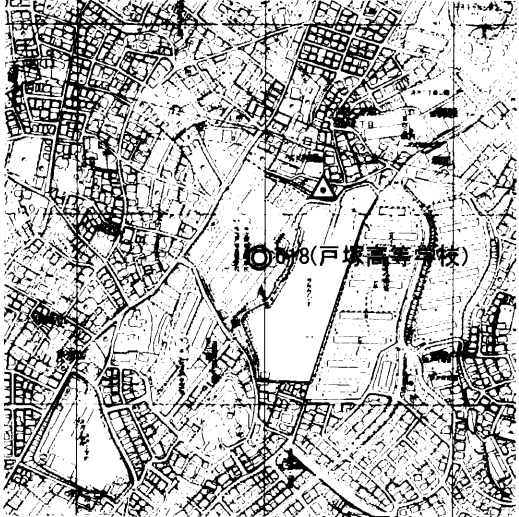
横浜市公共基準点(補点)観測結果・点の記

世界測地系(測地成果2011)

点 名	617-1 (本牧南小学校)		
所 在 地	中区本牧本町5 8－3 6 番地先		
設 置 年 月	(旧点名 275-1)		
備 考	m X = -64763.569 ✓ Y = -15055.894 ✓ H = 2.19 ✓ 縮尺係数： 0.999903 ✓ ジオイド高： 36.09 ✓		
視準点の名称	方 向 角	距 離 (球面)	
617001	257 ° 37 ' 57 " ✓	m 18.500 ✓	$\beta 1$ = 103 ° 34 ' 47 " ✓
617	81 1 37 ✓	135.024 ✓	$\beta 2$ = 128 56 4 ✓
			$\beta 3$ = 340 40 9 ✓
第一方位標	1 12 44 ✓		$\beta 2-\beta 1$ =
第二方位標	26 34 1 ✓		$\beta 3-\beta 2$ =
第三方位標	238 18 6 ✓		$\beta 3-\beta 1$ =
詳 細 図		案内図 MD16-3-12 1/10,000	

横浜市公共基準点成果表・点の記

測地成果2011

点名	618 (戸塚高等学校)	1/2,500 図名	IX MD22-2 汲沢 (144)	
所在地	戸塚区汲沢2丁目27番1号 TEL: 045 (871) 0301			
所有者	横浜市 原則使用禁止 (やむを得ず使用する場合は所有者の承諾を得てください)			
設置年月	平成8年9月(平成24年1月改測)	設置法	屋上	
備考	視準点の名称に※印のあるものはGPS測量による観測点 「この測量成果は、国土地理院長の承認及び助言を得て同院所管の測量標及び測量成果を使用して得たものである (承認番号) 平23 関公第499号」			
m ° ′ ″ X = - 66557.359 B = 35 23 58.7678 Y = - 28757.458 L = 139 31 0.2526 H = 89.098 縮尺係数 = 0.999910 ジオイド高 36.993				
視準点の名称		平均方向角	距離の真数	備考
真北方向角		° ′ ″	m	視通不可
1	※ 77	43 30 34	123.128	
2	※ 206	70 50 17	697.274	
3	※ 194	176 44 43	961.199	
4	※ 720	236 40 2	1511.344	
5	※ 204-2	264 8 1	1200.072	
6	※ 204	267 23 52	1228.470	
7	※ 794	303 25 15	920.571	
詳細図		案内図 (MD22-2-21) 1/10,000		
				

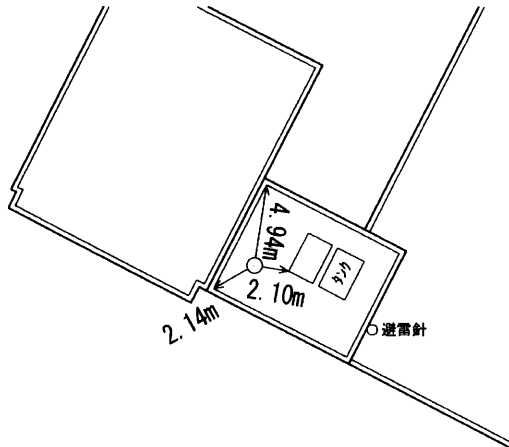
横浜市公共基準点成果表・点の記

測地成果2011

点 名	619 (協和電機)	1/2, 500 図名	IX MD12-3 和泉町 (132)	
所 在 地	泉区上飯田町 2 7 8 番地 TEL :			
所 有 者	原則使用禁止 (やむを得ず使用する場合は所有者の承諾を得てください)			
設 置 年 月	平成 8 年 9 月 (平成24年1月 改測)	設置法	屋上	
備 考	視準点の名称に※印のあるものは G P S 測量による観測点 「この測量成果は、国土地理院長の承認及び助言を得て同院所管の測量標及び 測量成果を使用して得たものである (承認番号) 平23 関公第499号」			
m ° ′ ″ X = - 65413. 720 B = 35 24 35. 5547 Y = - 31729. 008 L = 139 29 2. 3227 H = 45. 746 縮尺係数 = 0. 999912 ジオイド高 37. 229				
視 準 点 の 名 称		平 均 方 向 角	距 離 の 真 数	備 考
真北方向角		° ′ ″	m	
1	※ 693	11 15 25	838. 749	視通不可
2	※ 241	41 52 47	912. 172	視通不可
3	※ 694	85 51 24	1205. 445	視通不可
4	※ 202	141 38 16	1270. 384	
5	※ 758	180 14 15	1281. 377	
6	※ 200	223 50 36	1016. 806	視通不可
7	※ 620	338 36 11	1245. 733	視通不可
詳 細 図		案内図 (MD12-3-26) 1/10, 000		

横浜市公共基準点成果表・点の記

測地成果2011

点 名	620 (上飯田第二住宅)	1/2,500 図名	IX MD11-2 下和田 (120)	
所 在 地	泉区上飯田町1405番地 TEL： 045 (391) 9661			
所 有 者	横浜市 原則使用禁止 (やむを得ず使用する場合は所有者の承諾を得てください)			
設 置 年 月	平成 8 年 9 月 (平成24年1月 改測)	設置法	屋上	
備 考	視準点の名称に※印のあるものはGPS測量による観測点 「この測量成果は、国土地理院長の承認及び助言を得て同院所管の測量標及び測量成果を使用して得たものである (承認番号) 平23 関公第499号」			
m ° ′ ″ X = - 64253.950 B = 35 25 13.1369 Y = - 32183.445 L = 139 28 44.1451 H = 55.762 縮尺係数 = 0.999913 ジオイド高 37.280				
視 準 点 の 名 称		平 均 方 向 角	距 離 の 真 数	備 考
		° ′ ″	m	
真北方向角		0 12 19		
1	※ 246	21 41 15	459.154	視通不可 視通不可
2	※ 693	118 36 51	704.220	
3	※ 619	158 36 11	1245.733	
4	※ 200	187 31 5	1909.643	
詳 細 図		案内図 (MD11-2-48) 1/10,000		
				

横浜市公共基準点成果表・点の記

測地成果2011

点名	621 (日立睦光寮)	1/2,500 図名	IX MD12-3 和泉町 (132)	
所在地	泉区中田北1丁目14番1号 TEL :			
所有者	原則使用禁止 (やむを得ず使用する場合は所有者の承諾を得てください)			
設置年月	平成 8 年 9 月 (平成24年1月 改測)	設置法	屋上	
備考	視準点の名称に※印のあるものはGPS測量による観測点 「この測量成果は、国土地理院長の承認及び助言を得て同院所管の測量標及び測量成果を使用して得たものである (承認番号) 平23 関公第499号」			
m ° ′ ″ X = - 64625.407 B = 35 25 1.3210 Y = - 30069.083 L = 139 30 8.0132 H = 61.952 縮尺係数 = 0.999911 ジオイド高 37.105				
視準点の名称		平均方向角	距離の真数	備考
真北方向角		° ′ ″	m	
1	※ 757	0 11 31	828.150	
2	※ 762	0 8 19	798.354	
3	※ 239	87 15 49	835.078	
4	※ 694	146 32 0	837.473	
5	※ 241	213 8 7	1056.794	
6	※ 249	264 4 3	847.969	
319 1 3				
詳細図		案内図 (MD12-3-8) 1/10,000		

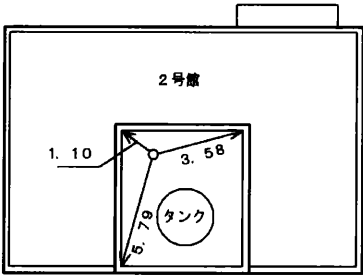
横浜市公共基準点成果表・点の記

測地成果2011

点 名	624 (スプリングスプラザ)	1/2, 500 図名	IX MD12-1 上飯田 (121)	
所 在 地	泉区和泉町 5 6 2 6 番地 2 TEL :			
所 有 者	原則使用禁止 (やむを得ず使用する場合は所有者の承諾を得てください)			
設 置 年 月	平成 8 年 9 月 (平成24年1月 改測)	設置法	屋上	
備 考	視準点の名称に※印のあるものは G P S 測量による観測点 「この測量成果は、国土地理院長の承認及び助言を得て同院所管の測量標及び 測量成果を使用して得たものである (承認番号) 平23 関公第499号」			
m ° ′ ″ X = - 63308. 492 B = 35 25 43. 9696 Y = - 30845. 873 L = 139 29 37. 0411 H = 65. 540 縮尺係数 = 0. 999912 ジオイド高 37. 185				
視 準 点 の 名 称		平 均 方 向 角	距 離 の 真 数	備 考
真北方向角		° ′ ″	m	視通不可
1	※ 248	0 11 49		
2	※ 729	4 54 29	983. 917	
3	※ 757	48 32 42	479. 860	
4	※ 249	122 6 58	919. 584	
5	※ 693	161 56 20	711. 974	
6	※ 246	209 17 12	1470. 792	
7	※ 247	246 2 49	1278. 085	
		300 6 50	1243. 138	
詳 細 図		案内図 (MD12-1-13) 1/10, 000		

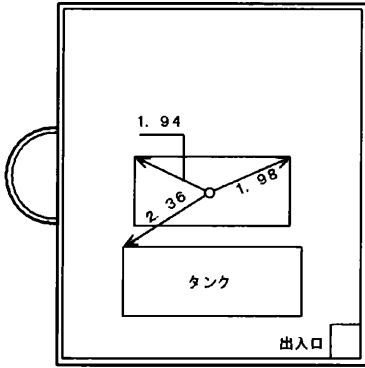
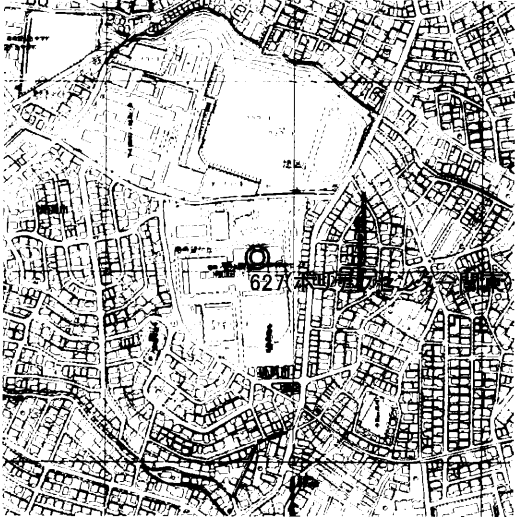
横浜市公共基準点成果表・点の記

測地成果2011

点名	626 (万騎が原中学校)		1/2,500 図名	IX MD03-1 大池 (100)
所在地	旭区万騎が原 3 1 番地 TEL : 045 (391) 5514			
所有者	横浜市教育委員会 原則使用禁止 (やむを得ず使用する場合は所有者の承諾を得てください)			
設置年月	平成 8 年 10 月 (平成24年1月 改測)		設置法	屋上
備考	視準点の名称に※印のあるものはGPS測量による観測点 「この測量成果は、国土地理院長の承認及び助言を得て同院所管の測量標及び測量成果を使用して得たものである (承認番号) 平23 関公第499号」			
m°′″ X = - 60074.677 B = 35 27 29.3110 Y = - 26987.810 L = 139 32 9.6155 H = 100.366 縮尺係数 = 0.999909 ジオイド高 36.923				
視準点の名称		平均方向角	距離の真数	備考
真北方向角		°′″	m	
1	※ 333	11 14 14	1102.718	
2	※ 331-2	61 36 18	1020.318	
3	※ 302	81 59 37	1349.566	
4	※ 743	126 12 47	1098.612	
5	※ 300	201 32 11	632.950	
6	※ 298	263 23 19	1146.995	
7	※ 569	311 33 29	1546.175	
詳細図		案内図 (MD03-1-5) 1/10,000		
				

横浜市公共基準点成果表・点の記

測地成果2011

点名	627 (ポリテクセンター関東)		1/2,500 図名	IX MD02-2 希望が丘 99	
所在地	旭区南希望ヶ丘78番地 TEL :				
所有者	原則使用禁止 (やむを得ず使用する場合は所有者の承諾を得てください)				
設置年月	平成 8 年 10 月 (平成24年1月 改測)		設置法	屋上	
備考	視準点の名称に※印のあるものはGPS測量による観測点 「この測量成果は、国土地理院長の承認及び助言を得て同院所管の測量標及び 測量成果を使用して得たものである (承認番号) 平23 関公第499号」				
m ° ′ ″ X = - 60481.360 B = 35 27 15.9052 Y = - 29047.749 L = 139 30 47.9680 H = 100.240 縮尺係数 = 0.999910 ジオイド高 37.081					
視準点の名称		平均方向角		距離の真数	備考
真北方向角 1 ※ 298 2 ※ 744 3 ※ 33 4 ※ 251 5 ※ 295 6 ※ 685 7 ※ 336		° ′ ″ 0 11 8 73 23 25 130 12 14 176 16 23 236 10 1 270 58 10 309 7 17 354 1 54		m 960.851 798.073 1014.005 1367.669 1426.751 1065.790 1124.279	視通不可
詳細図		案内図 (MD02-2-12) 1/10,000			
					

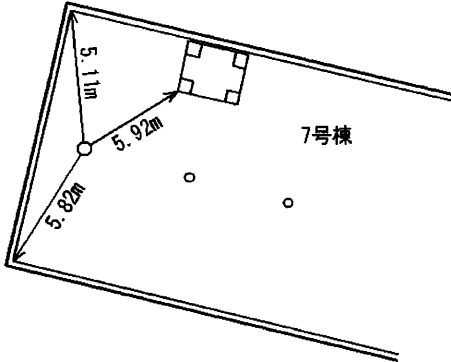
横浜市公共基準点成果表・点の記

測地成果2011

点名	628 (揚水機場)	1/2,500 図名	IX LD83-4 上菅田 63	
所在地	緑区鴨居町902-1番地 TEL :			
所有者	原則使用禁止 (やむを得ず使用する場合は所有者の承諾を得てください)			
設置年月	平成 9 年 7 月 (平成24年1月 改測)	設置法	屋上	
備考	視準点の名称に※印のあるものはGPS測量による観測点 「この測量成果は、国土地理院長の承認及び助言を得て同院所管の測量標及び 測量成果を使用して得たものである (承認番号) 平23 関公第499号」			
m ° ' " X = - 55522.781 B = 35 29 57.2887 Y = - 24088.181 L = 139 34 4.1332 H = 69.341 縮尺係数 = 0.999907 ジオイド高 36.769				
視準点の名称		平均方向角	距離の真数	備考
真北方向角 0 9 15 1 ※ 395 54 5 24 861.491 2 ※ 394 111 25 27 1011.310 視通不可 3 ※ 398 201 54 9 795.022 視通不可 4 ※ 401 268 2 43 1510.873 5 ※ 399 315 39 57 1259.798 視通不可 6 ※ 397 353 39 13 1102.013 視通不可		° ' " 0 9 15 54 5 24 111 25 27 201 54 9 268 2 43 315 39 57 353 39 13	m 861.491 1011.310 795.022 1510.873 1259.798 1102.013	視通不可 視通不可 視通不可 視通不可 視通不可
詳細図		案内図 (LD83-4-8)		1/10,000

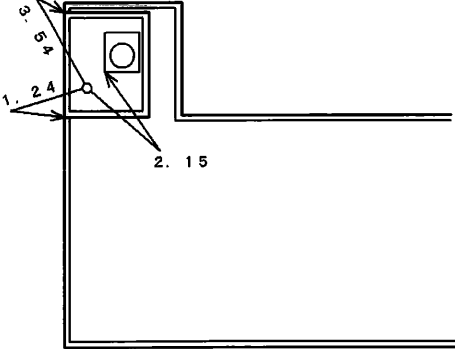
横浜市公共基準点成果表・点の記

測地成果2011

点名	629 (田園青葉台住宅団地)	1/2,500 図名	IX LD62-4 青葉台 19	
所在地	青葉区青葉台1丁目1番地4 TEL :			
所有者	原則使用禁止 (やむを得ず使用する場合は所有者の承諾を得てください)			
設置年月	平成 10 年 3 月 (平成24年1月 改測)	設置法	屋上	
備考	視準点の名称に※印のあるものはGPS測量による観測点 「この測量成果は、国土地理院長の承認及び助言を得て同院所管の測量標及び測量成果を使用して得たものである (承認番号) 平23 関公第499号」			
m ° ′ ″ X = - 50407.562 B = 35 32 42.8579 Y = - 28478.858 L = 139 31 9.2581 H = 72.519 縮尺係数 = 0.999910 ジオイド高 37.215				
視準点の名称		平均方向角	距離の真数	備考
真北方向角		° ′ ″	m	
1	※ 799	43 33 7	505.157	視通不可
2	※ 662	92 6 28	897.928	
3	※ 55	156 58 28	1024.307	視通不可
4	※ 711	246 43 45	913.889	視通不可
5	※ 710	308 56 0	420.145	
詳細図		案内図 (LD62-4-31) 1/10,000		
				

横浜市公共基準点成果表・点の記

測地成果2011

点名	630 (川井小学校)	1/2,500 図名	IX LD82-4 川井 61	
所在地	旭区川井宿町3-2番地 TEL: 045 (953) 0005			
所有者	横浜市教育委員会 原則使用禁止 (やむを得ず使用する場合は所有者の承諾を得てください)			
設置年月	平成10年2月 (平成24年1月 改測)	設置法	屋上	
備考	視準点の名称に※印のあるものはGPS測量による観測点 「この測量成果は、国土地理院長の承認及び助言を得て同院所管の測量標及び測量成果を使用して得たものである (承認番号) 平23 関公第499号」			
m ° ′ ″ X = - 56089.985 B = 35 29 38.4717 Y = - 28409.761 L = 139 31 12.7179 H = 79.531 縮尺係数 = 0.999910 ジオイド高 37.095				
視準点の名称		平均方向角	距離の真数	備考
真北方向角		° ′ ″	m	
1	※ 44	31 6 23	713.180	視通不可
2	※ 407	117 8 7	699.253	視通不可
3	※ 672	173 37 41	925.334	視通不可
4	※ 346	229 3 30	1118.897	
5	※ 416	253 38 52	1320.651	視通不可
6	※ 417	288 18 32	1684.305	視通不可
7	※ 414	312 51 45	1827.303	視通不可
詳細図		案内図 (LD82-4-23)		1/10,000
				

横浜市公共基準点成果表・点の記

測地成果2011

点名	632 (東京電力株式会社)	1/2,500 図名	IX LD76-1 末吉橋 (35)
所在地	鶴見区江ヶ崎町4番1号 TEL :		
所有者	原則使用禁止 (やむを得ず使用する場合は所有者の承諾を得てください)		
設置年月	平成 10 年 2 月 (平成24年1月 改測)	設置法	屋上
備考	視準点の名称に※印のあるものはGPS測量による観測点 「この測量成果は、国土地理院長の承認及び助言を得て同院所管の測量標及び 測量成果を使用して得たものである (承認番号) 平23 関公第499号」		
m ° ′ ″ X = - 51773.805 B = 35 31 59.6151 Y = - 14483.262 L = 139 40 25.0328 H = 51.597 縮尺係数 = 0.999903 ジオイド高 36.261			
視準点の名称		平均方向角	距離の真数 備考
真北方向角 1 ※ 474 2 ※ 472 3 ※ 471 4 ※ 475		° ′ ″ 0 5 34 44 40 4 104 2 15 167 40 40 274 55 34	m 1108.993 1065.673 464.035 1061.608 視通不可 視通不可
詳細図		案内図 (LD76-1-31) 1/10,000	

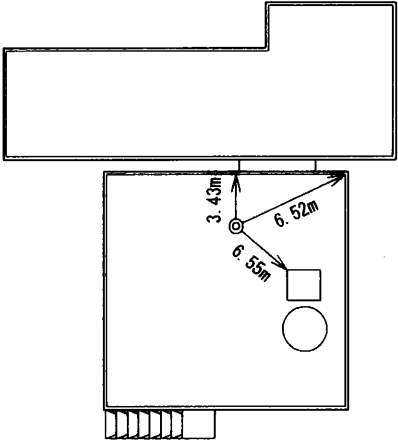
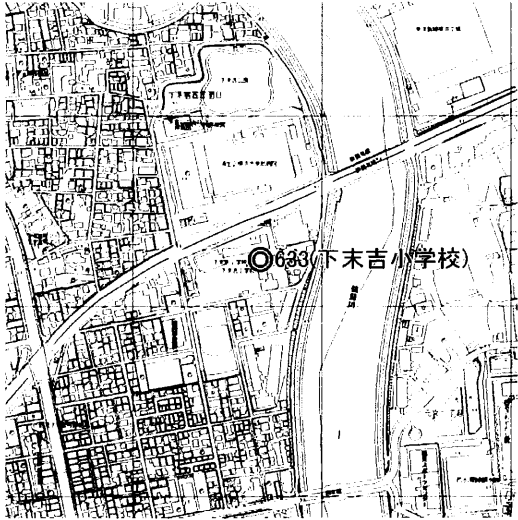
横浜市公共基準点(補点)観測結果・点の記

世界測地系(測地成果2011)

点名	632-1 (東京電力株式会社)		
所在地	鶴見区江ヶ崎町10-26番地先		
設置年月	昭和59年7月		
備考	m X = -51654.503 ✓ Y = -14664.961 ✓ H = 2.56 ✓ 縮尺係数: 0.999903 ✓ ジオイド高: 36.27 ✓		
視準点の名称	方向角	距離(球面)	
632	123°17'19" ✓	m 217.386 ✓	$\beta 1$ = ° ' "
			$\beta 2$ =
			$\beta 3$ =
第一方位標			$\beta 2 - \beta 1$ =
第二方位標			$\beta 3 - \beta 2$ =
第三方位標			$\beta 3 - \beta 1$ =
詳細図		案内図 LD76-1-22 1/10,000	
竹ハマンション 東邦酸素工業(株)			

横浜市公共基準点成果表・点の記

測地成果2011

点名	633 (下末吉小学校)	1/2, 500 図名	IX LD76-3 下末吉 (45)	
所在地	鶴見区下末吉2丁目25番6号 TEL : 045 (581) 2586			
所有者	横浜市 原則使用禁止 (やむを得ず使用する場合は所有者の承諾を得てください)			
設置年月	平成 10 年 3 月 (平成24年1月 改測)	設置法	屋上	
備考	視準点の名称に※印のあるものはGPS測量による観測点 「この測量成果は、国土地理院長の承認及び助言を得て同院所管の測量標及び 測量成果を使用して得たものである (承認番号) 平23 関公第499号」			
m ° ′ ″ X = - 52938. 563 B = 35 31 21. 8265 Y = - 14331. 440 L = 139 40 31. 1340 H = 16. 875 縮尺係数 = 0. 999903 ジオイド高 36. 221				
視準点の名称		平均方向角	距離の真数	備考
真北方向角		° ′ ″	m	
1	※ 634	89 2 7	636. 904	視通不可
2	※ 781	141 42 53	1110. 342	視通不可
3	※ 465	181 12 22	1067. 787	視通不可
4	※ 48	272 33 46	978. 042	
5	※ 471	355 45 20	713. 483	視通不可
詳細図		案内図 (LD76-3-15) 1/10, 000		
				

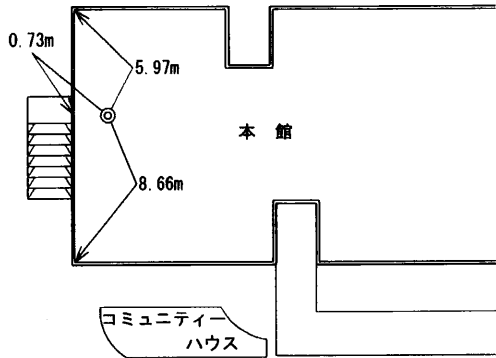
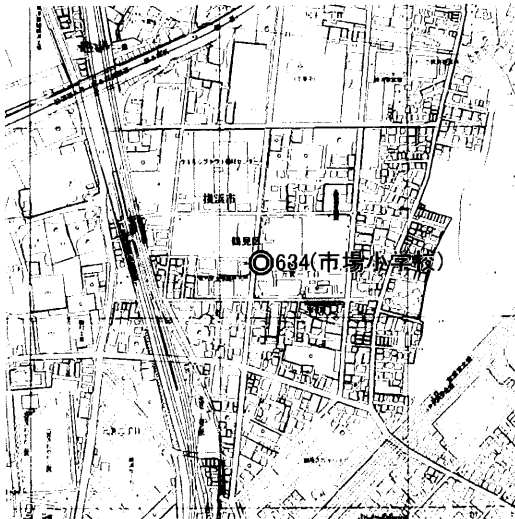
横浜市公共基準点(補点)観測結果・点の記

世界測地系(測地成果2011)

点名	633-1 (下末吉小学校)		
所在地	鶴見区下末吉 2 5 - 6 番地先 (旧点名 470-1)		
設置年月			
備考	m X = -52889.974 ✓ Y = -14323.868 ✓ H = 4.86 ✓ 縮尺係数 : 0.999903 ✓ ジオイド高 : 36.22 ✓		
	視準点の名称	方向角	距離(球面)
	633001	34 ° 57 ' 19 " ✓	43.732 ✓
633	201 7 40 ✓	90.521 ✓	
第一方位標	51 48 59 ✓		
第二方位標	56 43 50 ✓		
第三方位標	56 55 39 ✓		
詳細図		案内図 LD76-3-15 1/10,000	

横浜市公共基準点成果表・点の記

測地成果2011

点 名	634 (市場小学校)		1/2, 500 図名	IX 市場 LD76-4 46
所 在 地	鶴見区元宮1丁目13番1号		TEL : 045 (581) 2107	
所 有 者	横浜市 原則使用禁止 (やむを得ず使用する場合は所有者の承諾を得てください)			
設 置 年 月	平成 10 年 2 月 (平成24年1月 改測)		設置法	屋上
備 考	視準点の名称に※印のあるものはGPS測量による観測点 「この測量成果は、国土地理院長の承認及び助言を得て同院所管の測量標及び測量成果を使用して得たものである (承認番号) 平23 関公第499号」			
m ° ′ ″ X = - 52927. 839 B = 35 31 22. 2069 Y = - 13694. 688 L = 139 40 56. 4082 H = 16. 345 縮尺係数 = 0. 999902 ジオイド高 36. 188				
視 準 点 の 名 称		平 均 方 向 角	距 離 の 真 数	備 考
真北方向角		° ′ ″	m	
1	※ 472	0 5 16	928. 617	
2	※ 635	15 18 37	1007. 119	視通不可
3	※ 781	111 53 59	883. 752	視通不可
4	※ 633	176 41 0	636. 904	視通不可
5	※ 471	269 2 7	983. 209	視通不可
		315 27 39		
詳 細 図		案内図 (LD76-4-10) 1/10, 000		
				

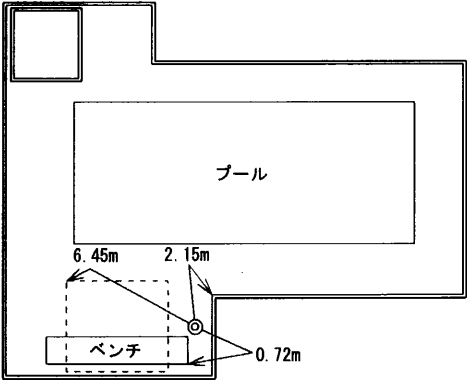
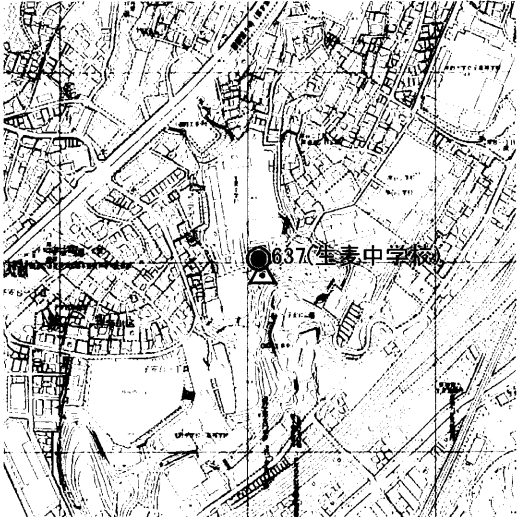
横浜市公共基準点成果表・点の記

測地成果2011

点 名	635 (京町小学校)	1/2, 500 図名	IX LD76-4 市場 46	
所 在 地	川崎市川崎区京町 1 丁目 1 番 4 号 TEL : 044 (322) 2410			
所 有 者	川崎市 原則使用禁止 (やむを得ず使用する場合は所有者の承諾を得てください)			
設 置 年 月	平成 10 年 2 月 (平成24年1月 改測)	設置法	屋上	
備 考	視準点の名称に※印のあるものはGPS測量による観測点 「この測量成果は、国土地理院長の承認及び助言を得て同院所管の測量標及び測量成果を使用して得たものである (承認番号) 平23 関公第499号」			
m°′″ X = - 53303. 442 B = 35 31 10. 0633 Y = - 12760. 337 L = 139 41 33. 5172 H = 21. 362 縮尺係数 = 0. 999902 ジオイド高 36. 129				
視 準 点 の 名 称		平 均 方 向 角	距 離 の 真 数	備 考
真北方向角		°′″	m	
1	※ 70	90 21 39	1809. 548	視通不可
2	※ 467	181 45 50	795. 197	視通不可
3	※ 781	240 9 48	1018. 294	視通不可
4	※ 634	291 53 59	1007. 119	視通不可
5	※ 472	331 32 7	1446. 120	
詳 細 図		案内図 (LD76-4-29) 1/10, 000		

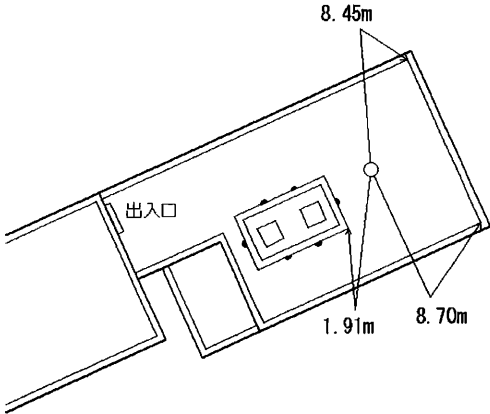
横浜市公共基準点成果表・点の記

測地成果2011

点名	637 (生麦中学校)		1/2, 500 図名	IX LD86-3 生麦 68	
所在地	鶴見区岸谷 2 丁目 1 番 1 号 TEL : 045 (581) 3256				
所有者	横浜市 原則使用禁止 (やむを得ず使用する場合は所有者の承諾を得てください)				
設置年月	平成 10 年 2 月 (平成24年1月 改測)		設置法	屋上	
備考	視準点の名称に※印のあるものはGPS測量による観測点 「この測量成果は、国土地理院長の承認及び助言を得て同院所管の測量標及び 測量成果を使用して得たものである (承認番号) 平23 関公第499号」				
m ° ′ ″ X = - 56245. 367 B = 35 29 34. 4436 Y = - 15735. 270 L = 139 39 35. 6420 H = 52. 343 縮尺係数 = 0. 999903 ジオイド高 36. 219					
視準点の名称		平均方向角		距離の真数	備考
真北方向角		° ′ ″		m	
1 ※ 676		0 6 3		1218. 933	視通不可 視通不可
2 ※ 47		21 8 40		22. 552	
3 ※ 588		166 34 34		907. 291	
4 ※ 704		294 53 22		1288. 235	
5 ※ 375		349 49 46		1089. 279	
73 38 53					
詳細図			案内図 (LD86-3-18) 1/10, 000		
					

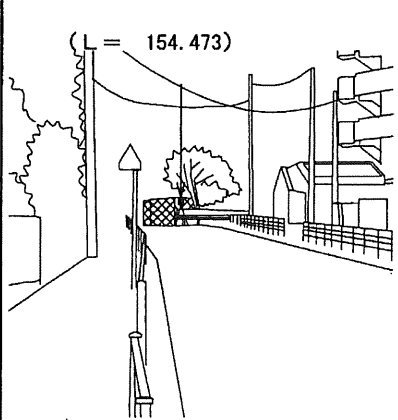
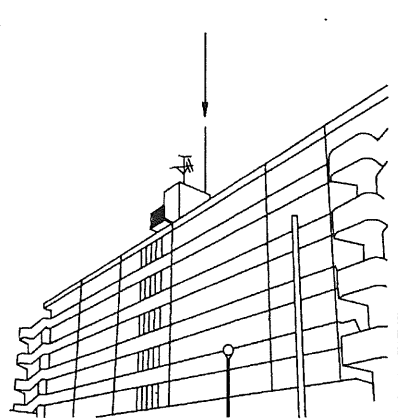
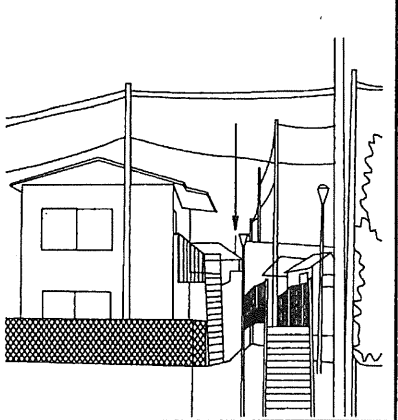
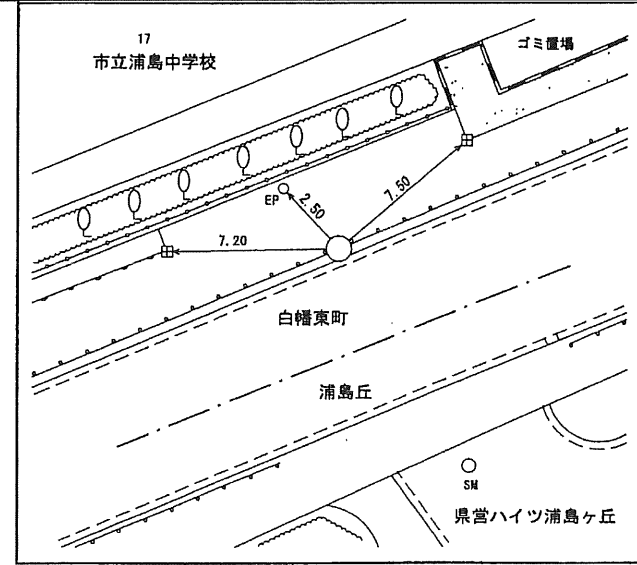
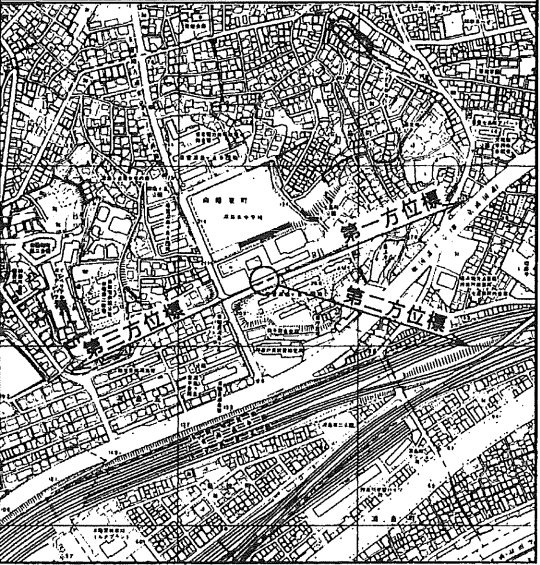
横浜市公共基準点成果表・点の記

測地成果2011

点名	638 (浦島丘中学校)	1/2, 500 図名	IX 浦島 LD95-2 (79)	
所在地	神奈川県白幡東町27番地 TEL: 045 (421) 6281			
所有者	横浜市 原則使用禁止 (やむを得ず使用する場合は所有者の承諾を得てください)			
設置年月	平成 10 年 2 月 (平成24年1月 改測)	設置法	屋上	
備考	視準点の名称に※印のあるものはGPS測量による観測点 「この測量成果は、国土地理院長の承認及び助言を得て同院所管の測量標及び測量成果を使用して得たものである (承認番号) 平23 関公第499号」			
m ° ' " X = - 57017. 552 B = 35 29 9. 2880 Y = - 17368. 939 L = 139 38 30. 8795 H = 39. 529 縮尺係数 = 0. 999904 ジオイド高 36. 297				
視準点の名称		平均方向角	距離の真数	備考
真北方向角		° ' "	m	
1	※ 365	73 57 34	1024. 249	視通不可 視通不可 視通不可
2	※ 736	122 17 55	1234. 135	
3	※ 641	183 45 26	757. 664	
4	※ 640	244 6 8	1223. 588	
5	※ 385	283 24 5	1892. 556	
6	※ 782	303 48 39	1510. 848	
7	※ 380	339 6 7	1125. 873	
詳細図		案内図 (LD95-2-3) 1/10, 000		
				

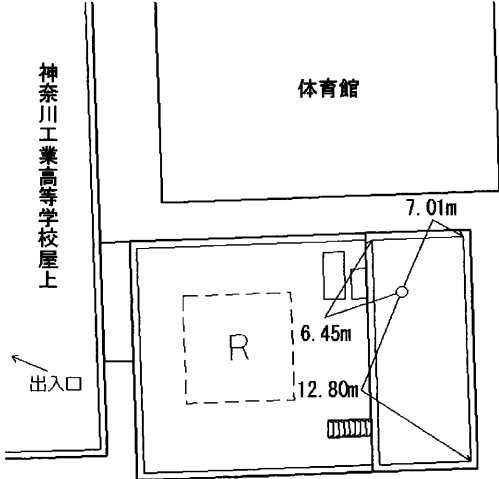
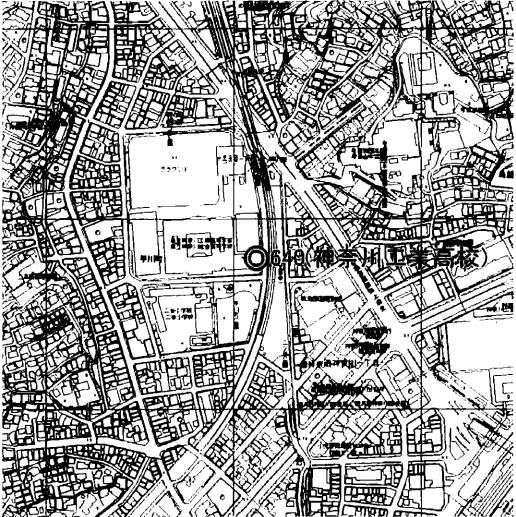
横浜市公共基準点(補点)観測結果・点の記

世界測地系(測地成果2011)

点名	638-1		
所在地			
設置年月			
備考	m X = -57054.612 ✓ Y = -17424.055 ✓ H = 24.83 ✓ 縮尺係数: 0.999904 ✓ ジオイド高: 36.30 ✓		
視準点の名称	方向角	距離(球面)	
638	56° 4' 59" ✓	m 66.423 ✓	$\beta 1$ = 12° 36' 19" ✓
			$\beta 2$ = 51 7 13 ✓
			$\beta 3$ = 188 6 22 ✓
第一方位標	68 41 18 ✓		$\beta 2-\beta 1$ =
第二方位標	107 12 12 ✓		$\beta 3-\beta 2$ =
第三方位標	244 11 21 ✓		$\beta 3-\beta 1$ =
第一方位標 (地上標)		第二方位標 (浦島ハイツ3号棟)	第三方位標 (市立浦島小学校)
			
詳細図		案内図	LD95-2-3 1/10,000
			

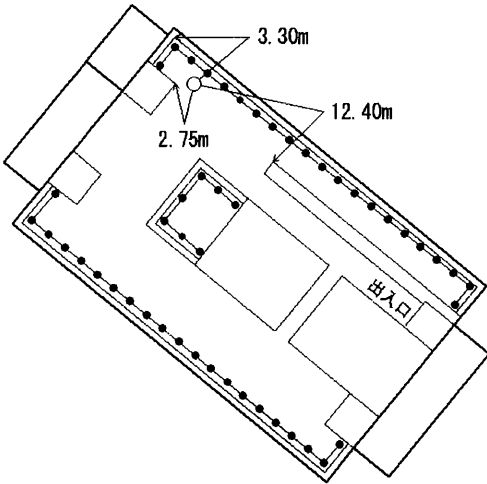
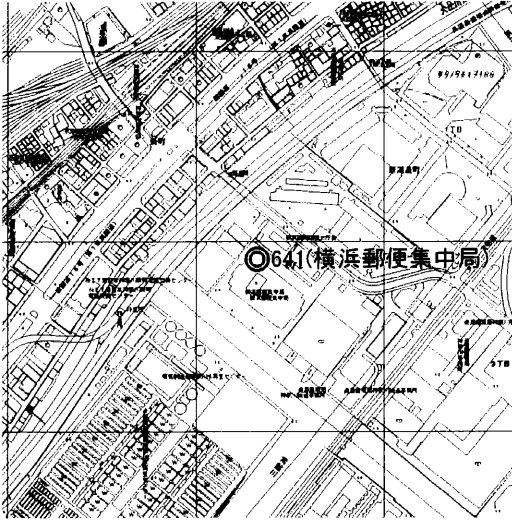
横浜市公共基準点成果表・点の記

測地成果2011

点名	640 (神奈川工業高校)	1/2,500 図名	IX LD95-1 六角橋 (78)	
所在地	神奈川県平川町19番地1 TEL : 045 (491) 9449			
所有者	神奈川県 原則使用禁止 (やむを得ず使用する場合は所有者の承諾を得てください)			
設置年月	平成 10 年 2 月 (平成24年1月 改測)	設置法	屋上	
備考	視準点の名称に※印のあるものはGPS測量による観測点 「この測量成果は、国土地理院長の承認及び助言を得て同院所管の測量標及び測量成果を使用して得たものである (承認番号) 平23 関公第499号」			
m ° ′ ″ X = - 57551.926 B = 35 28 51.8759 Y = - 18469.541 L = 139 37 47.2566 H = 53.666 縮尺係数 = 0.999904 ジオイド高 36.354				
視準点の名称		平均方向角	距離の真数	備考
真北方向角		° ′ ″	m	
1	※ 638	64 7 5	1223.588	視通不可 視通不可
2	※ 641	101 54 22	1074.167	
3	※ 320	170 48 51	1016.658	
4	※ 39	229 10 35	631.505	
5	※ 385	322 44 8	1222.668	
詳細図		案内図 (LD95-1-23) 1/10,000		
				

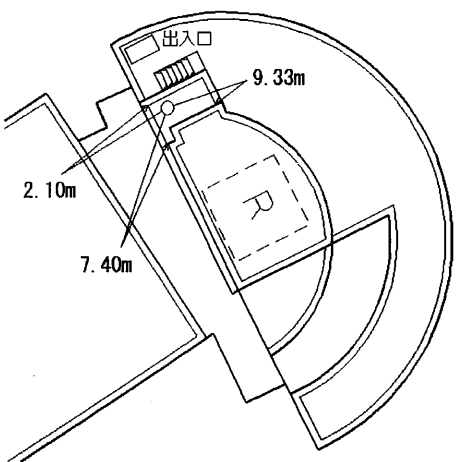
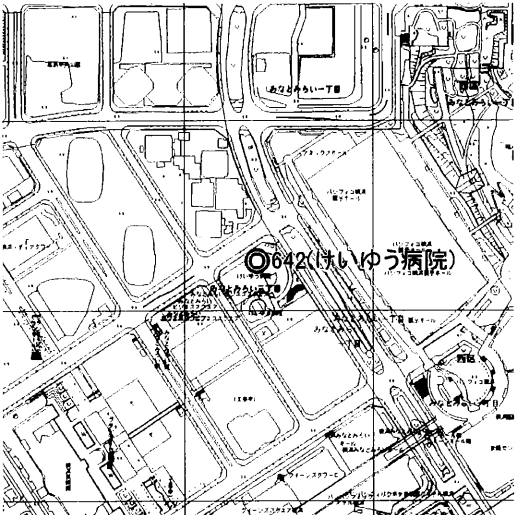
横浜市公共基準点成果表・点の記

測地成果2011

点 名	641 (横浜郵便集中局)		1/2, 500 図名	IX LD95-2 浦島 79
所 在 地	神奈川県新浦島町二丁目1番地10		TEL : 045 (453) 6313	
所 有 者	関東郵政局 ※原則使用禁止 (やむを得ず使用する場合は所有者の承諾を得てください)			
設 置 年 月	平成 10 年 2 月 (平成24年1月 改測)		設置法	屋上
備 考	視準点の名称に※印のあるものはGPS測量による観測点 「この測量成果は、国土地理院長の承認及び助言を得て同院所管の測量標及び 測量成果を使用して得たものである (承認番号) 平23 関公第499号」			
m ° ' '' X = - 57773. 515 B = 35 28 44. 7536 Y = - 17418. 583 L = 139 38 28. 9682 H = 41. 214 縮尺係数 = 0. 999904 ジオイド高 36. 287				
視 準 点 の 名 称		平 均 方 向 角	距 離 の 真 数	備 考
真北方向角		° ' ''	m	
1	※ 638	0 6 41	757. 664	視通不可
2	※ 736	3 45 26	1097. 092	視通不可
3	※ 318	84 56 55	1124. 596	
4	※ 320	125 31 3	1183. 823	視通不可
5	※ 640	228 39 21	1074. 167	視通不可
5		281 54 22		
詳細図		案内図 (LD95-2-27) 1/10, 000		
				

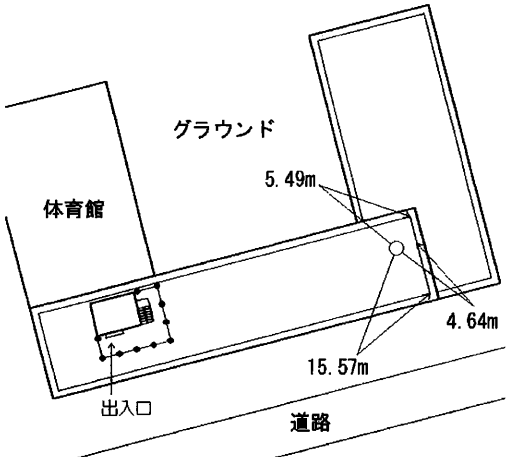
横浜市公共基準点成果表・点の記

測地成果2011

点名	642 (けいゆう病院)	1/2,500 図名	IX LD95-3 高島台 91	
所在地	西区みなとみらい三丁目7番地3 TEL :			
所有者	※原則使用禁止 (やむを得ず使用する場合は所有者の承諾を得てください)			
設置年月	平成 10 年 3 月 (平成24年1月 改測)	設置法	屋上	
備考	視準点の名称に※印のあるものはGPS測量による観測点 「この測量成果は、国土地理院長の承認及び助言を得て同院所管の測量標及び 測量成果を使用して得たものである (承認番号) 平23 関公第499号」			
m ° ′ ″ X = - 59934.503 B = 35 27 34.5816 Y = - 18152.730 L = 139 38 0.0168 H = 62.271 縮尺係数 = 0.999904 ジオイド高 36.300				
視準点の名称		平均方向角	距離の真数	備考
真北方向角		° ′ ″	m	
1	※ 319	0 6 58	702.293	
2	※ 318	5 6 3	2234.888	
3	※ 316	47 34 11	1033.815	視通不可
4	※ 314	195 39 12	1580.570	視通不可
5	※ 313	238 17 43	1566.959	視通不可
6	※ 770	272 24 30	1048.830	視通不可
		311 55 35		
詳細図		案内図 (LD95-3-48) 1/10,000		
				

横浜市公共基準点成果表・点の記

測地成果2011

点名	643 (岩井原中学校)	1/2, 500 図名	IX MD04-4 保土ヶ谷 (115)			
所在地	保土ヶ谷区岩井町 3 0 8 番地 TEL : 045 (731) 5887					
所有者	横浜市 ※原則使用禁止 (やむを得ず使用する場合は所有者の承諾を得てください)					
設置年月	平成 10 年 2 月 (平成24年1月 改測)	設置法	屋上			
備考	視準点の名称に※印のあるものはGPS測量による観測点 「この測量成果は、国土地理院長の承認及び助言を得て同院所管の測量標及び 測量成果を使用して得たものである (承認番号) 平23 関公第499号」					
m ° ′ ″ X = - 61719. 289 B = 35 26 36. 4617 Y = - 21014. 739 L = 139 36 6. 6690 H = 68. 188 縮尺係数 = 0. 999905 ジオイド高 36. 468						
視準点の名称		平均方向角		距離の真数	備考	
真北方向角		° ′ ″		m		
1	※ 746	58	43	53	1140. 963	視通不可 視通不可 視通不可 視通不可 視通不可
2	※ 282	83	56	49	1179. 936	
3	※ 283	132	5	37	989. 045	
4	※ 266	173	5	31	1120. 428	
5	※ 747	226	59	39	1246. 049	
6	※ 584	257	50	20	995. 496	
7	※ 36	324	18	6	1786. 875	
詳細図		案内図 (MD04-4-4) 1/10, 000				
						

横浜市公共基準点成果表・点の記

測地成果2011

点名	644 (日本工学院中山寮)	1/2,500 図名	IX LD73-4 川和 40
所在地	緑区青砥町635-47番地 TEL :		
所有者	原則使用禁止 (やむを得ず使用する場合は所有者の承諾を得てください)		
設置年月	平成 10 年 2 月 (平成24年1月 改測)	設置法	屋上
備考	視準点の名称に※印のあるものはGPS測量による観測点 「この測量成果は、国土地理院長の承認及び助言を得て同院所管の測量標及び 測量成果を使用して得たものである (承認番号) 平23 関公第499号」		
m ° ′ ″ X = - 53101.785 B = 35 31 15.6795 Y = - 25965.440 L = 139 32 49.3618 H = 28.705 縮尺係数 = 0.999908 ジオイド高 36.953			
視準点の名称	平均方向角	距離の真数	備考
真北方向角	° ′ ″	m	
1 ※ 443	0 9 59	984.587	
2 ※ 670	0 6 54	276.344	
3 ※ 400	54 28 0	1028.090	視通不可
4 ※ 673	122 44 45	762.607	視通不可
5 ※ 600	166 34 27	1025.762	視通不可
6 ※ 74	243 4 6	587.545	視通不可
	292 26 40		
詳細図		案内図 (LD73-4-17) 1/10,000	

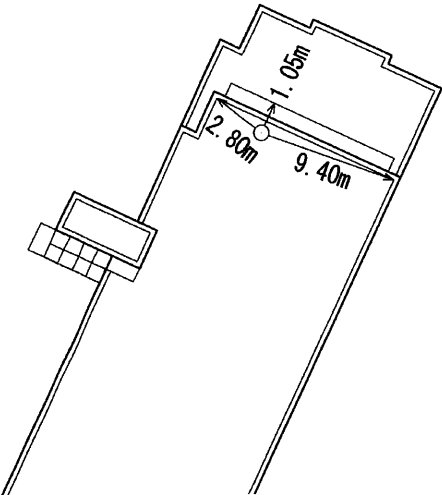
横浜市公共基準点成果表・点の記

測地成果2011

点 名	645 (本宿中学校)	1/2, 500 図名	IX LD93-4 川島町 (88)	
所 在 地	旭区川島町1 9 7 9 番地 TEL : 045 (373) 0529			
所 有 者	横浜市教育委員会 原則使用禁止 (やむを得ず使用する場合は所有者の承諾を得てください)			
設 置 年 月	平成 10 年 2 月 (平成24年1月 改測)	設置法	屋上	
備 考	視準点の名称に※印のあるものはGPS測量による観測点 「この測量成果は、国土地理院長の承認及び助言を得て同院所管の測量標及び 測量成果を使用して得たものである (承認番号)平23 関公第499号」			
m ° ′ ″ X = - 59417. 982 B = 35 27 50. 7226 Y = - 25925. 818 L = 139 32 51. 6602 H = 84. 855 縮尺係数 = 0. 999908 ジオイド高 36. 849				
視 準 点 の 名 称		平 均 方 向 角	距 離 の 真 数	備 考
		° ′ ″	m	
真北方向角		0 9 57		
1	※ 330	23 55 2	952. 220	
2	※ 302	149 39 53	543. 147	
3	※ 331-2	223 48 12	237. 690	
4	※ 332	336 7 3	589. 799	
詳 細 図		案内図 (LD93-4-25) 1/10, 000		

横浜市公共基準点成果表・点の記

測地成果2011

点名	646 (三共石油瓦斯株式会社)	1/2, 500 図名	IX MD32-3 影取 (171)	
所在地	藤沢市西富 5 3 0 番地 TEL :			
所有者	原則使用禁止 (やむを得ず使用する場合は所有者の承諾を得てください)			
設置年月	平成 10 年 2 月 (平成24年1月 改測)	設置法	屋上	
備考	視準点の名称に※印のあるものはGPS測量による観測点 「この測量成果は、国土地理院長の承認及び助言を得て同院所管の測量標及び 測量成果を使用して得たものである (承認番号) 平23 関公第499号」			
m ° ′ ″ X = - 71458. 843 B = 35 21 19. 4679 Y = - 31023. 390 L = 139 29 31. 1182 H = 83. 731 縮尺係数 = 0. 999912 ジオイド高 37. 145				
視準点の名称		平均方向角	距離の真数	備考
真北方向角		° ′ ″	m	
1	※ 695	0 11 51	2135. 227	視通不可
2	※ 93034	55 48 24	3962. 820	
3	※ 152	216 40 5	589. 725	
332 2 12				
詳細図		案内図 (MD32-3-28) 1/10, 000		
				

横浜市公共基準点成果表・点の記

測地成果2011

点名	648 (永光電気)		1/2,500 図名	IX LD62-3 恩田 18	
所在地	青葉区田奈町38-14 TEL :				
所有者	原則使用禁止 (やむを得ず使用する場合は所有者の承諾を得てください)				
設置年月	平成 11 年 12 月 (平成24年1月 改測)		設置法	屋上	
備考	視準点の名称に※印のあるものはGPS測量による観測点 「この測量成果は、国土地理院長の承認及び助言を得て同院所管の測量標及び 測量成果を使用して得たものである (承認番号) 平23 関公第499号」				
m ° ′ ″ X = - 50866.110 B = 35 32 27.8021 Y = - 30134.661 L = 139 30 3.5774 H = 69.564 縮尺係数 = 0.999911 ジオイド高 37.340					
視準点の名称		平均方向角		距離の真数	備考
真北方向角		° ′ ″		m	
1	※ 498	20	25 0	729.427	視通不可
2	※ 711	83	11 15	822.214	視通不可
3	※ 712	204	41 37	772.050	
4	※ 57	315	34 28	839.872	視通不可
詳細図			案内図 (LD62-3-48) 1/10,000		

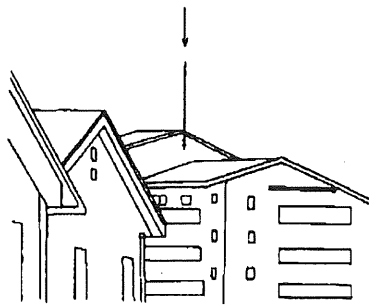
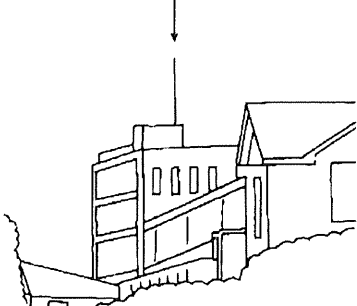
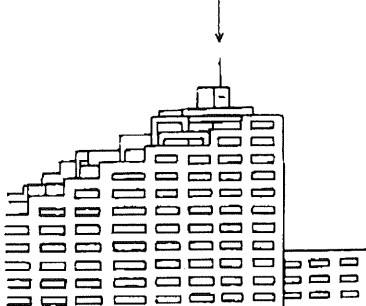
横浜市公共基準点成果表・点の記

測地成果2011

点名	649 (中川小学校)		1/2,500 図名	IX LD64-3 中川 (22)	
所在地	都筑区牛久保東二丁目21番1号 TEL: 045 (591) 2022				
所有者	横浜市 原則使用禁止 (やむを得ず使用する場合は所有者の承諾を得てください)				
設置年月	平成 12 年 1 月 (平成24年1月 改測)		設置法	屋上	
備考	視準点の名称に※印のあるものはGPS測量による観測点 「この測量成果は、国土地理院長の承認及び助言を得て同院所管の測量標及び 測量成果を使用して得たものである (承認番号) 平23 関公第499号」				
m ° ′ ″ X = - 49852.016 B = 35 33 1.4553 Y = - 22296.316 L = 139 35 14.6761 H = 45.445 縮尺係数 = 0.999906 ジオイド高 36.777					
視準点の名称		平均方向角		距離の真数	備考
真北方向角		° ′ ″		m	
1	※ 714	13	21	18	780.881 視通不可
2	※ 807	81	24	46	1082.729 視通不可
3	※ 778	136	40	29	1087.642 視通不可
4	※ 718	179	3	12	1764.448 視通不可
5	※ 490	231	41	16	1634.838 視通不可
6	※ 717	255	10	28	2036.031 視通不可
7	※ 715	300	25	1	1363.032 視通不可
8	※ 573	52	5	36	1744.960
詳細図			案内図 (LD64-3-15) 1/10,000		

横浜市公共基準点(補点)観測結果・点の記

世界測地系(測地成果2011)

点 名	649-1		
所 在 地			
設 置 年 月			
備 考	m X = -49700.196 ✓ Y = -22701.564 ✓ H = 39.13 ✓ 縮尺係数: 0.999906 ✓ ジオイド高: 36.81 ✓		
視準点の名称	方 向 角	距 離 (球面)	
649001	69 ° 7 ' 40 " ✓	m 267.967 ✓	$\beta 1 = 69 ° 7 ' 2 " ✓$
649	147 56 19 ✓	291.815 ✓	$\beta 2 = 238 16 33 ✓$
			$\beta 3 = 358 51 47 ✓$
第一方位標	138 14 42 ✓		$\beta 2 - \beta 1 =$
第二方位標	307 24 13 ✓		$\beta 3 - \beta 2 =$
第三方位標	67 59 27 ✓		$\beta 3 - \beta 1 =$
第 1 方位標 (FOREST PARK H 棟) 第 2 方位標 (日能研センター北校) 第 3 方位標 (EST・GARDEN)			
  			
詳 細 図		案内図	LD64-3-6 1/10,000
