

所在地

港南区東永谷一丁目十一番地先

標識ノ種類

木杭。標石。刻印

鍔。鋳物杭



線番号


点番号

1303

1

要

図

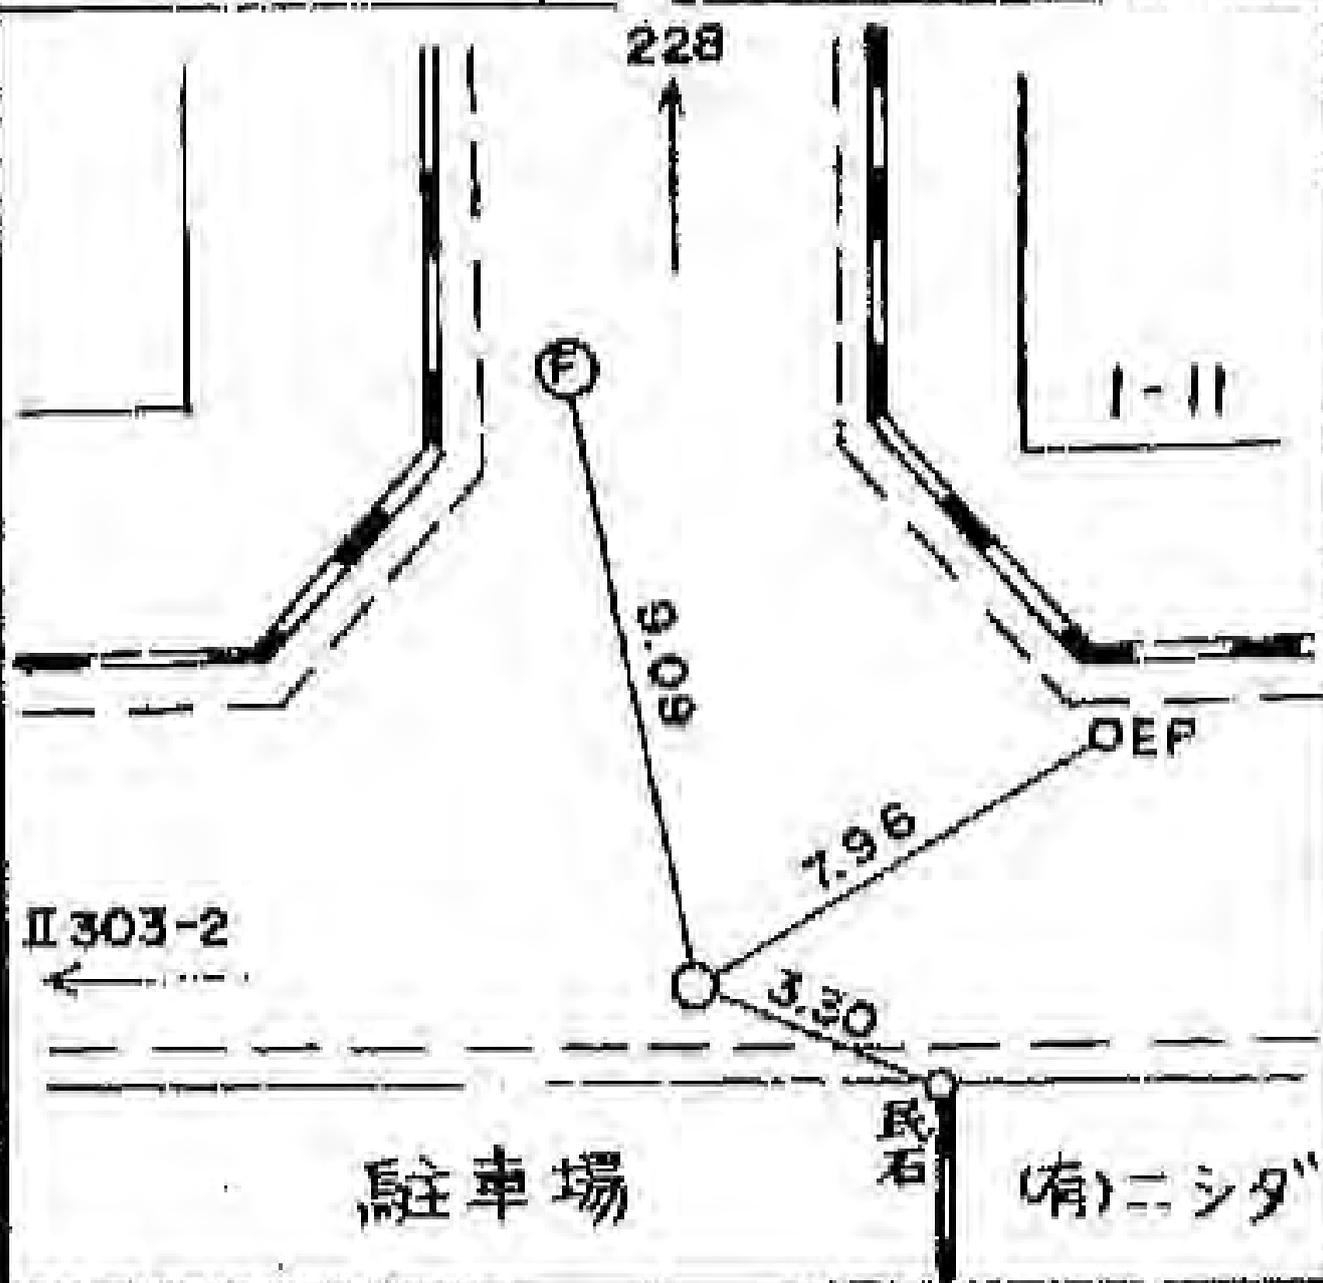

所在地

港南区東永谷一丁目二四番地先

標識ノ種類

木杭。標石。刻印

鋏。鑄物杭 透視標

線番号


II 303

点番号

2

要 図

さくらんぼクラブ 1-24

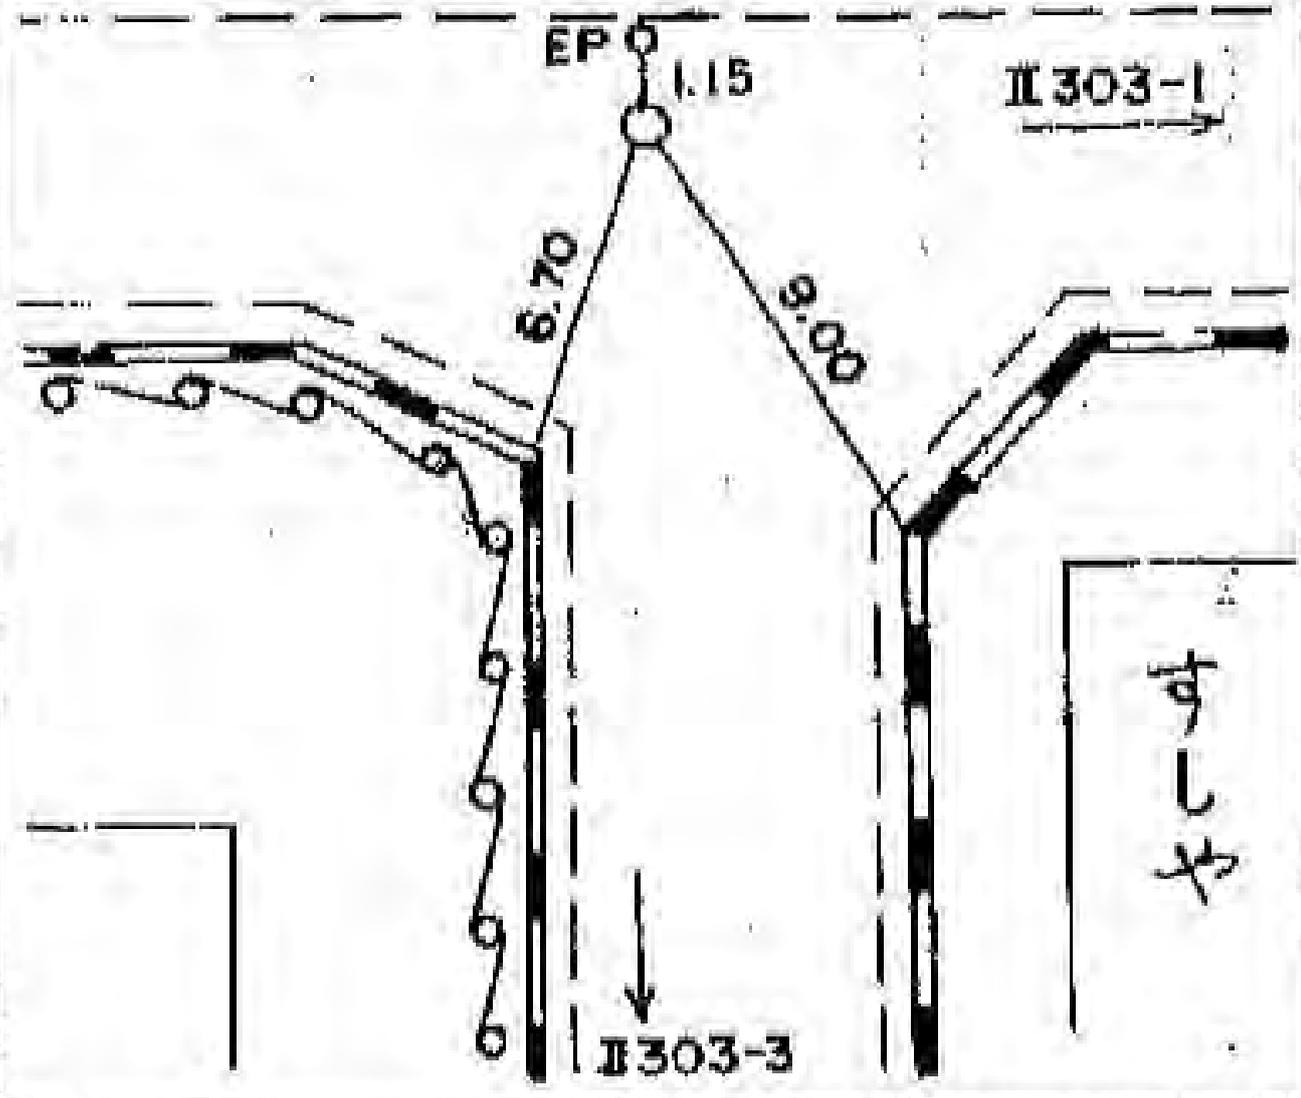

線番号	点番号	標識ノ種類	所在地
II303	3	木杭。標石。刻印	港南区東永谷二丁目三番地先
要	図	鋳。鑄物杭 <span style="border: 1px solid black; border-radius: 50%; padding: 2px;">金属像</span>	
<p>The diagram illustrates a junction point with the following features and labels:</p> <ul style="list-style-type: none"> <li><b>II 303-2</b>: Located at the top, with an upward-pointing arrow.</li> <li><b>II 303-4</b>: Located at the bottom, with a downward-pointing arrow.</li> <li><b>空地</b> (Empty Land): Located on the left side of the junction.</li> <li><b>資材置場</b> (Material Storage Area): Located on the right side of the junction.</li> <li><b>カーブミラー</b> (Curve Mirror): A circular marker at the junction with a distance of <b>2.65</b> to the top.</li> <li><b>OEP</b> (Origin of Elevation Point): A circular marker on the right side with a distance of <b>7.82</b> from the junction.</li> <li><b>市ビ</b> (City Block): A circular marker at the bottom junction with a distance of <b>9.22</b> from the main junction.</li> <li><b>2-3</b>: A label for a building or structure on the bottom left.</li> <li><b>(F)</b>: A circled letter 'F' near the bottom left corner.</li> </ul>			

所在地  
港南区上永谷二丁目一番地先

標識ノ種類

木杭。標石。刻印

鋳。鑄物杭 

線番号

II303


点番号

4

要

図

駐車場

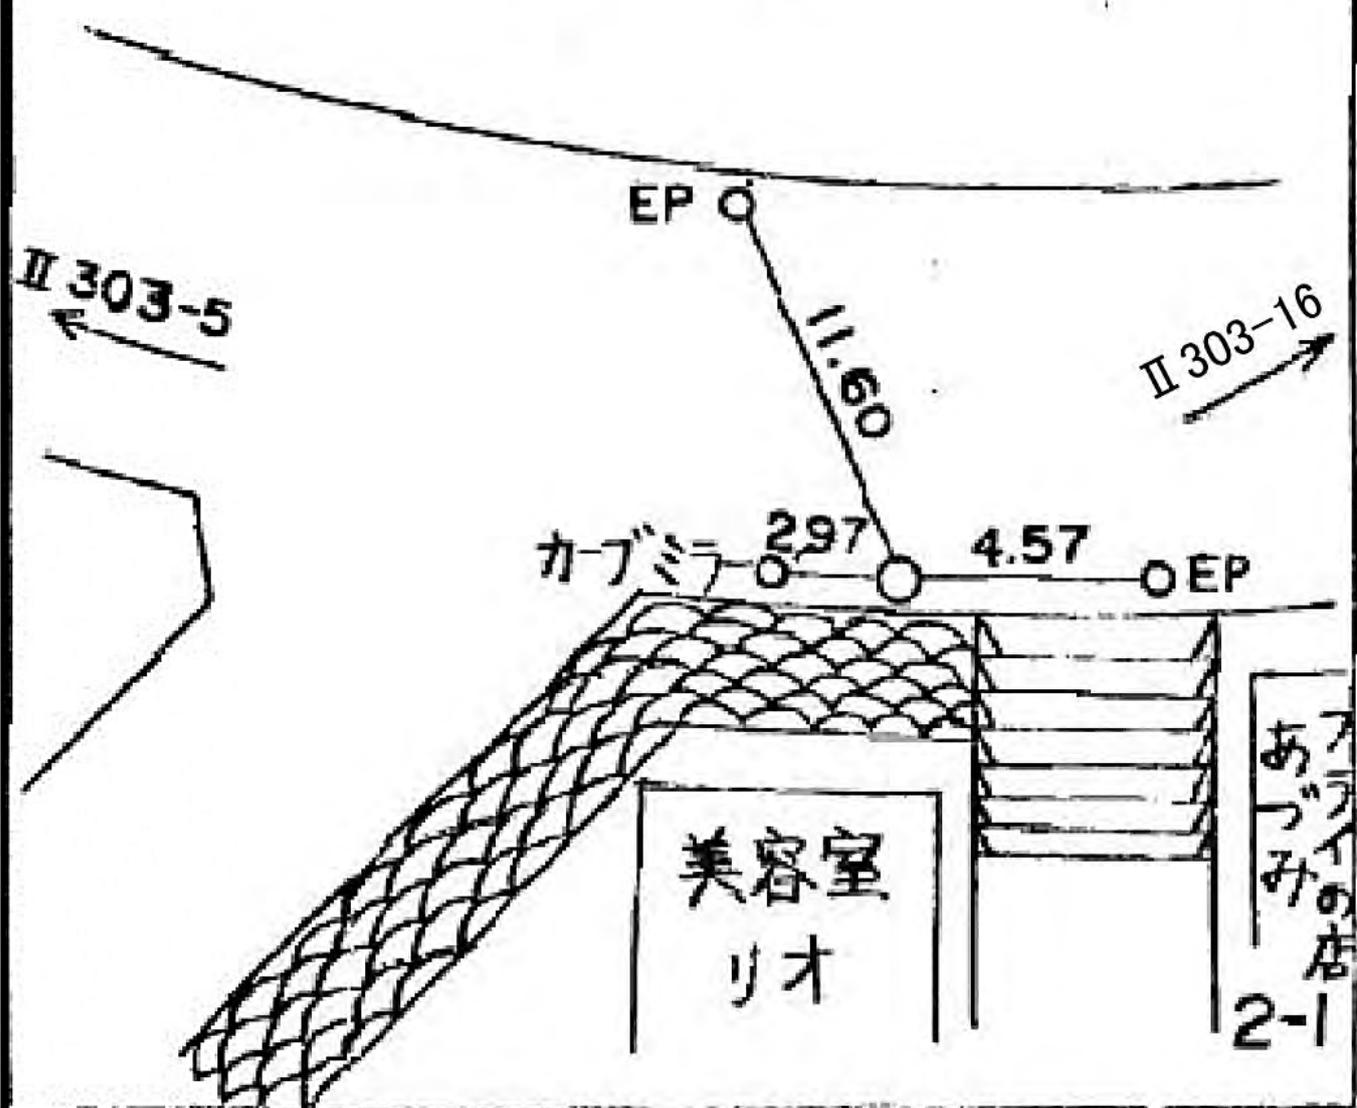

所在地

港南区東永谷三丁目二八番地先

標識ノ種類

木杭。標石。刻印

鎮。鑄物杭 金属標

点番号

7

線番号

II 303

要 図

II 303-8



SM

2.67





EP 2.47

5.15

市石

3-28


II 303-6

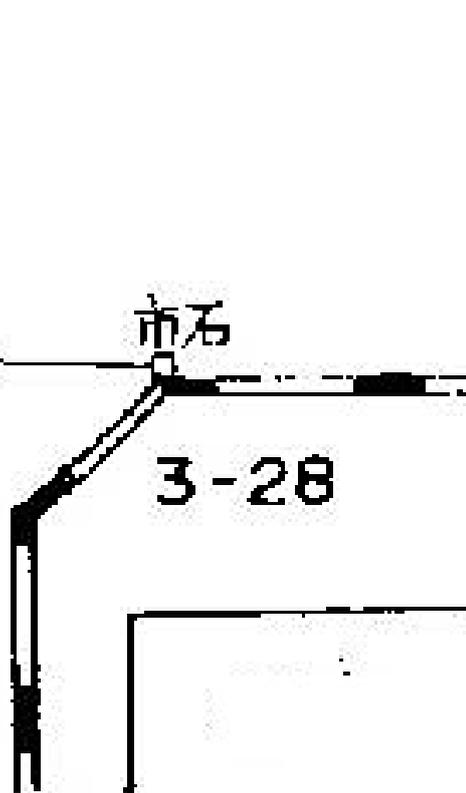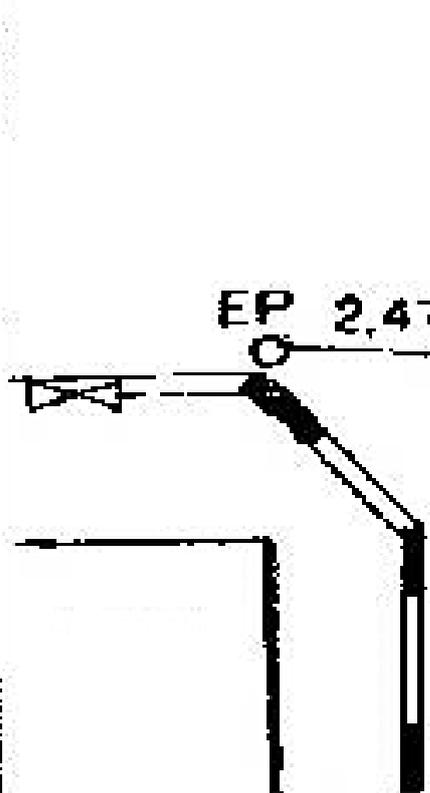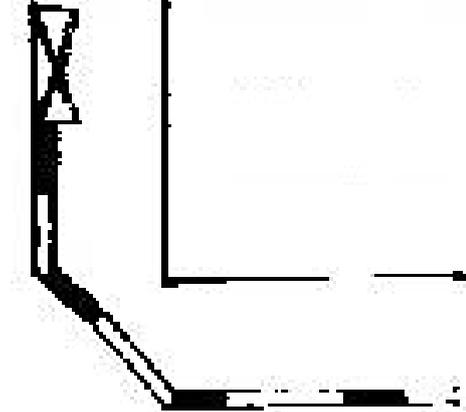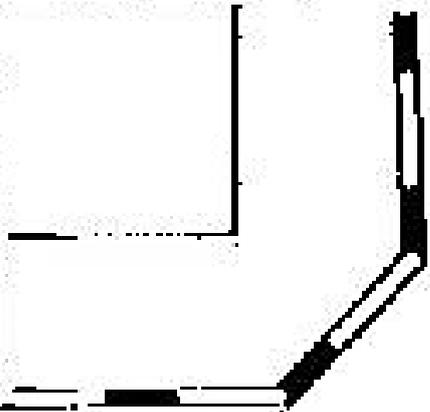

線番号	点番号	標識ノ種類	所在地
-----	-----	-------	-----

II 303	8	木杭。標石。刻印	港南区東永谷三丁目二十番地先
--------	---	----------	----------------

要 図	鎮。鑄物杭 <span style="border: 1px solid black; border-radius: 50%; padding: 2px;">金属標</span>	
-----	---	--

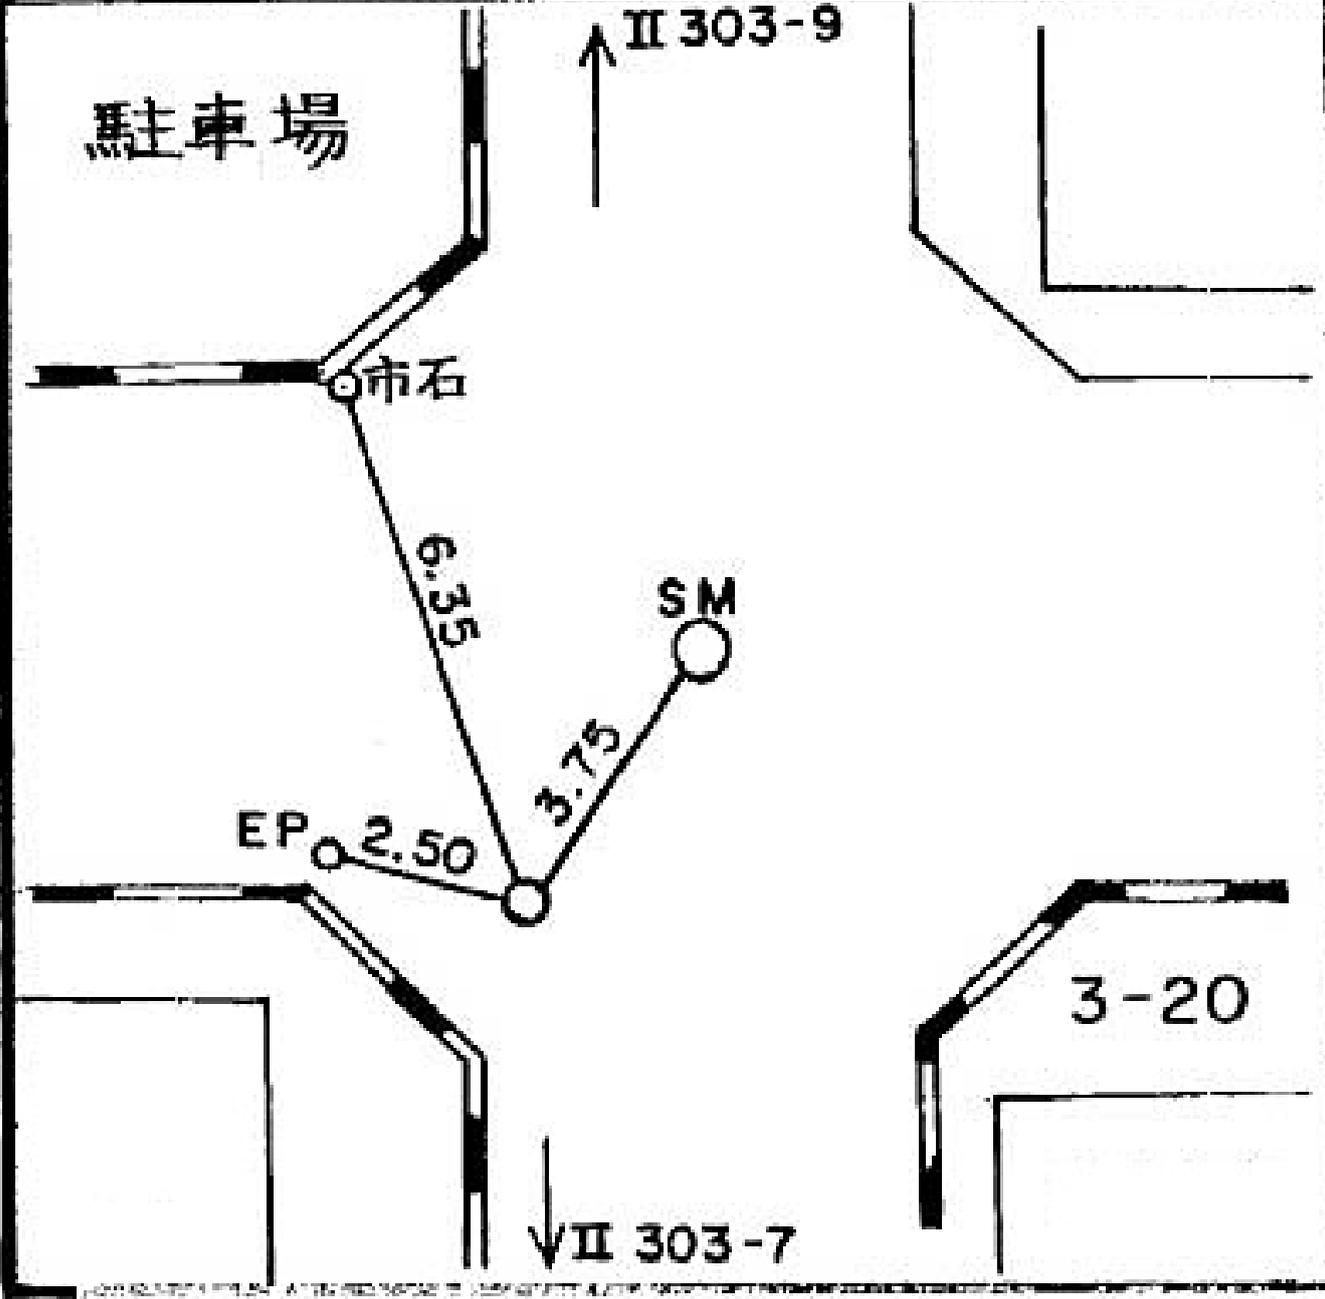

港南区東永谷三丁目二十番地先

所在地

港南区上永谷三丁目十六番地先

標識ノ種類

木杭。標石。刻印

鋌。鑄物杭 **金属標**

線番号


II303

点番号

9

要

図

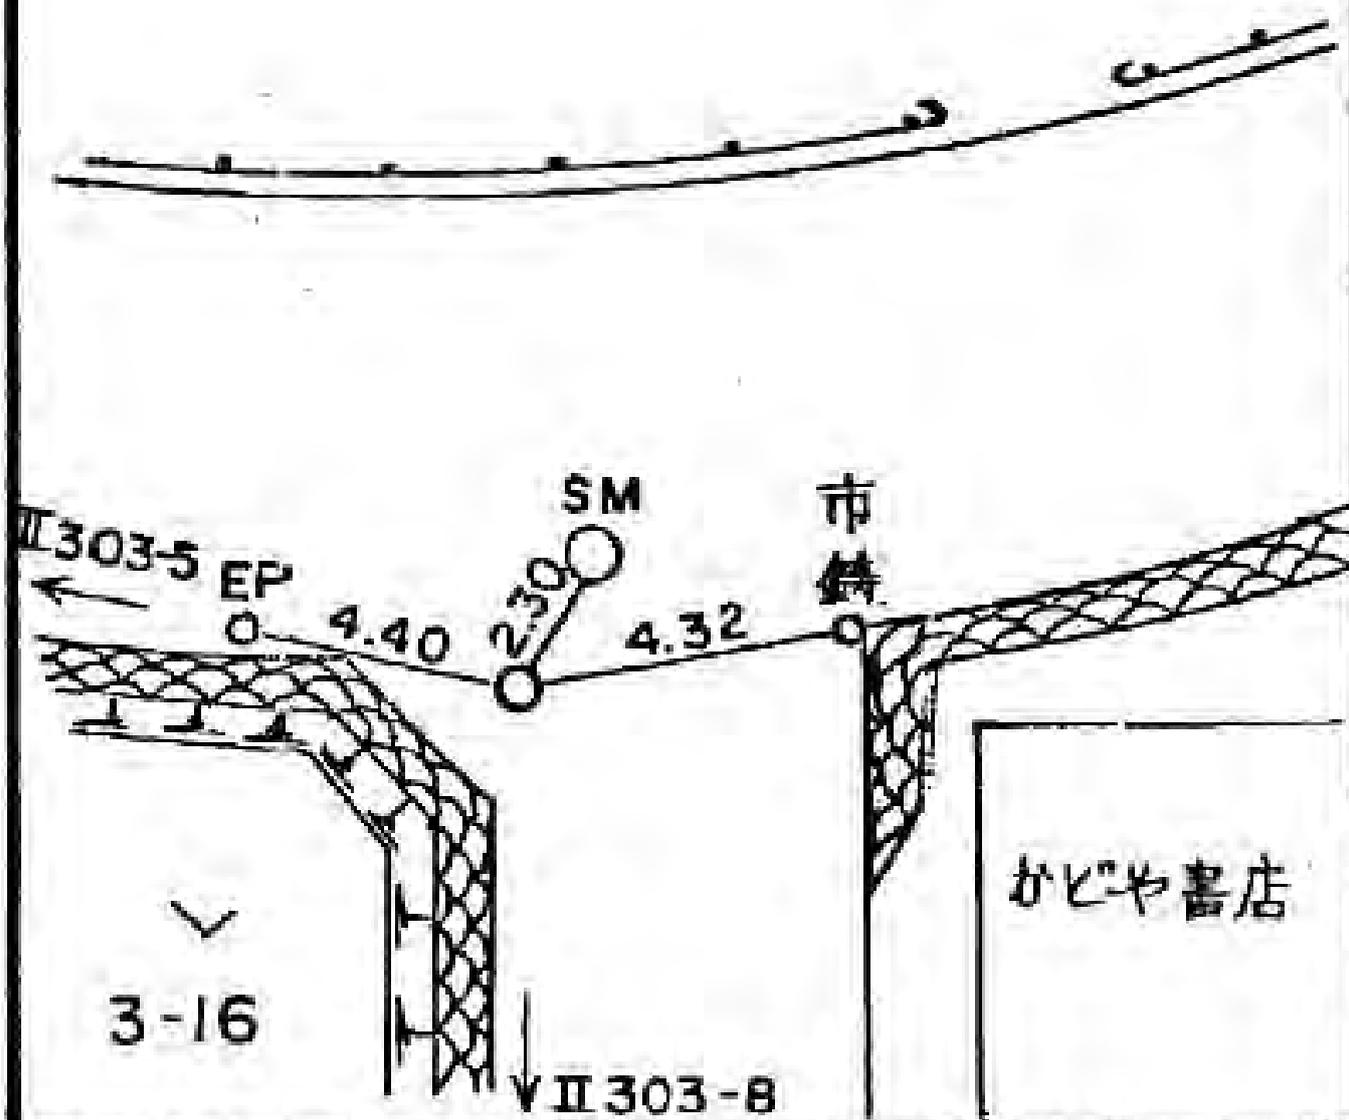

所在地

港南区芹が谷四丁目二七一―二八番地先

標識ノ種類

金属標・鋏・木杭

キザミ

点番号


10

線番号


II 303

要

図

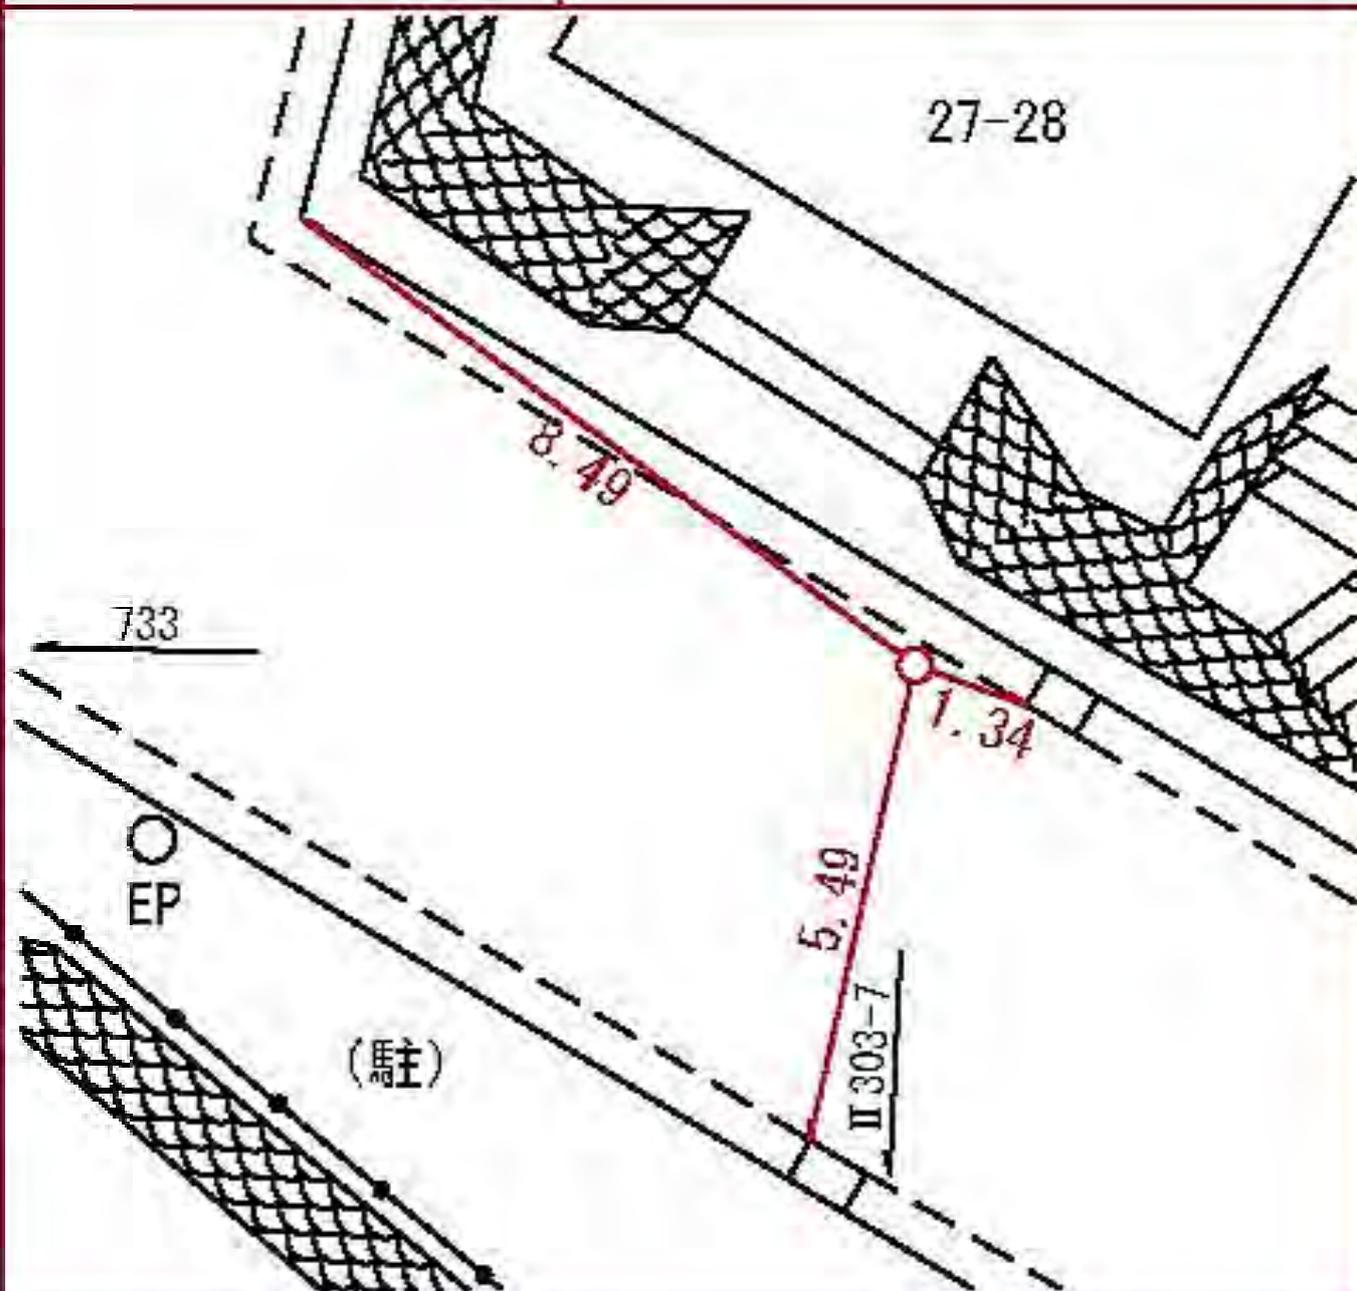


線番号	点番号	標識ノ種類	所在地
II 303	11	<div style="text-align: center;"> <span style="border: 1px solid red; border-radius: 50%; padding: 5px;">金属標・鋸・木杭</span>            キザミ         </div>	港南区東永谷一丁目一三一四番地先
要 図			

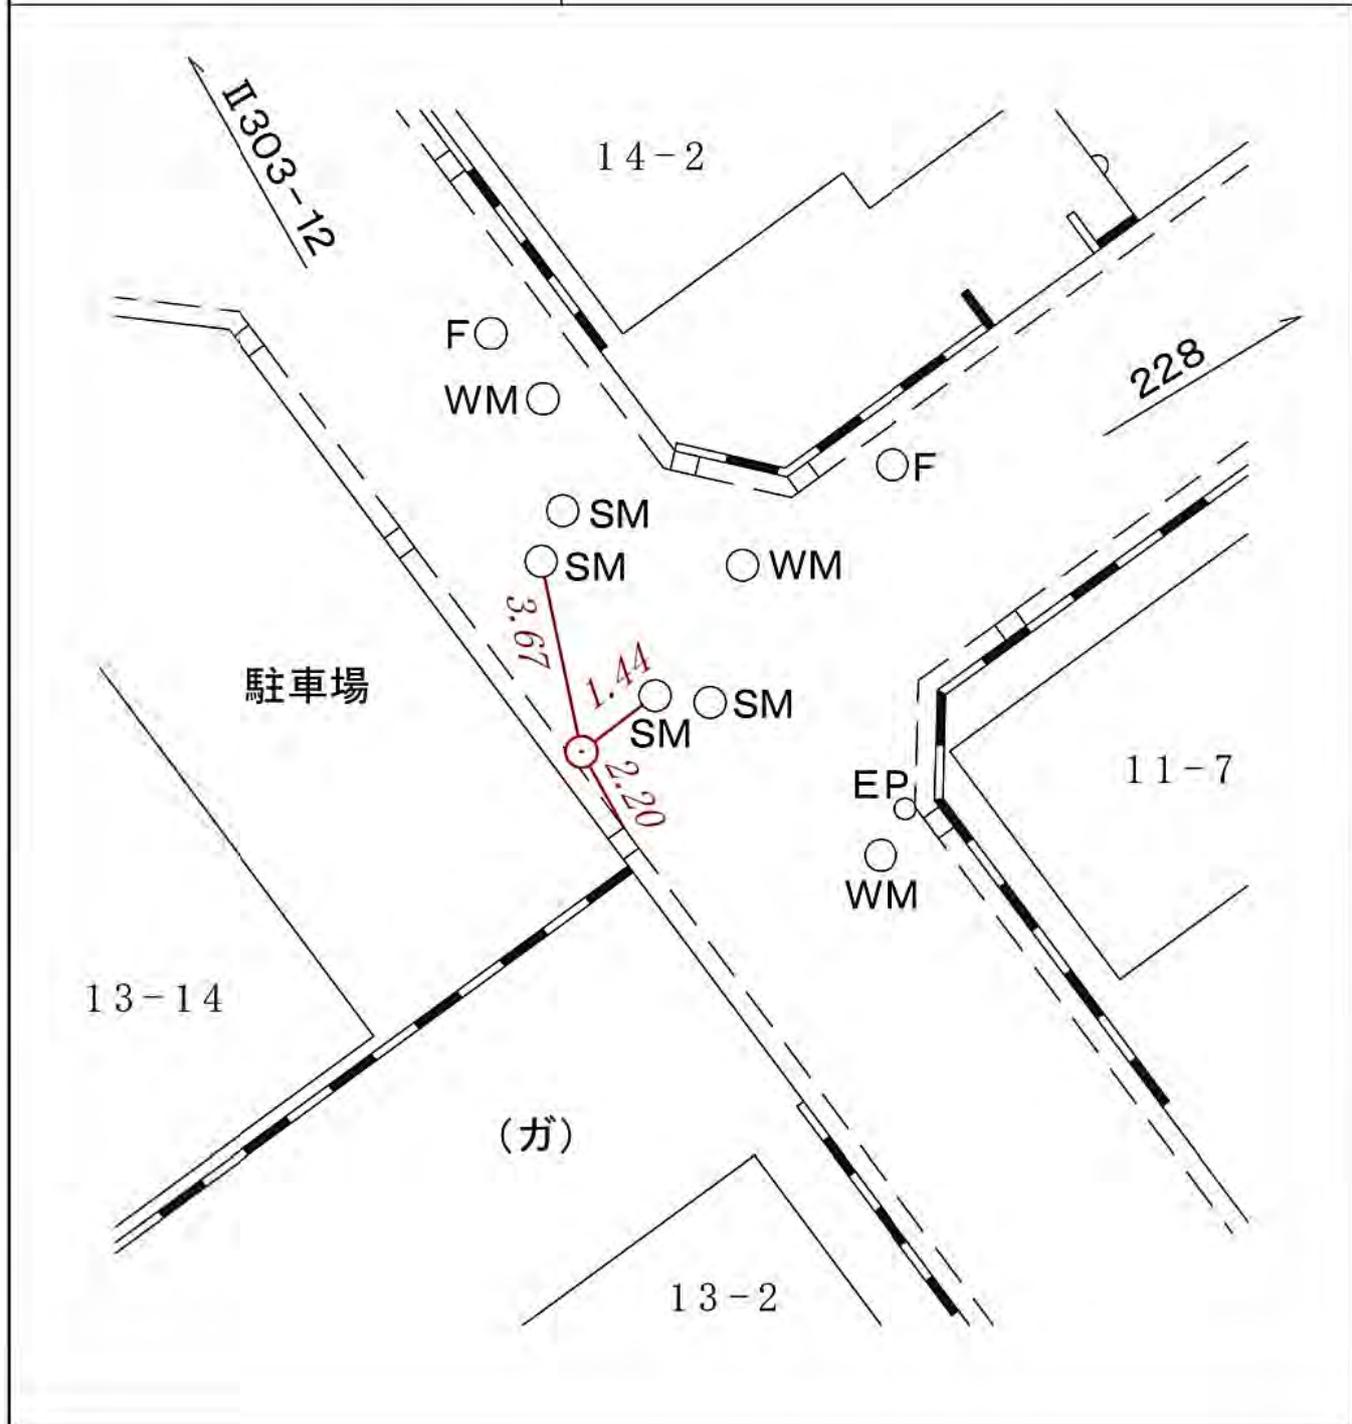

港南区東永谷一丁目一三一四番地先

線番号	点番号	標識ノ種類	所在地
II 303	12	<div style="border: 1px solid red; border-radius: 50%; width: 60px; height: 60px; display: flex; align-items: center; justify-content: center; margin: 0 auto;"> <span>金属標</span> </div> ・ 鋸 ・ 木杭 キザミ	港南区東永谷一丁目二五―一三番地先
<div style="border: 1px solid black; padding: 5px; display: inline-block;">要 図</div>			

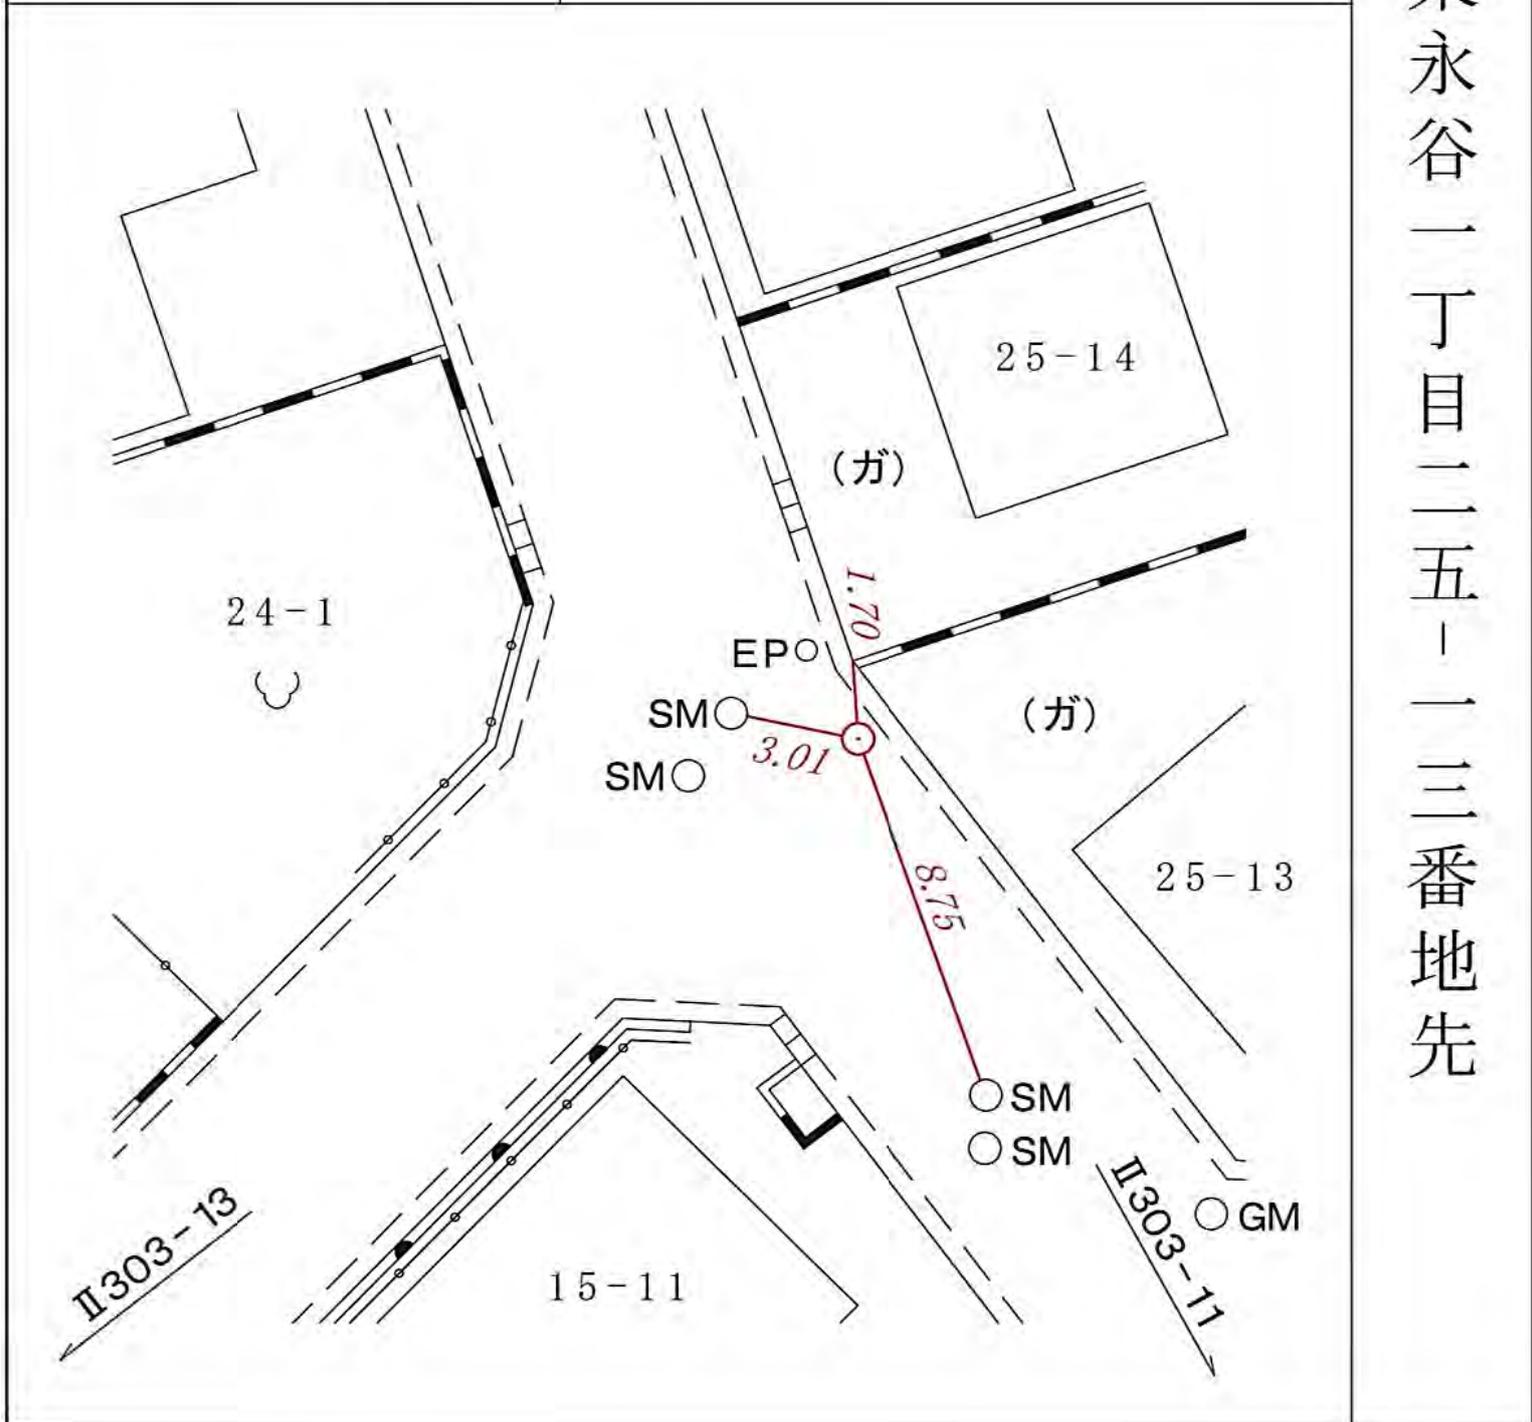

線番号	点番号	標識ノ種類	所在地
-----	-----	-------	-----


II 303	13
--------	----

金属標・鋸・木杭

キザミ

要 図

港南区東永谷二丁目一三一 一番地先

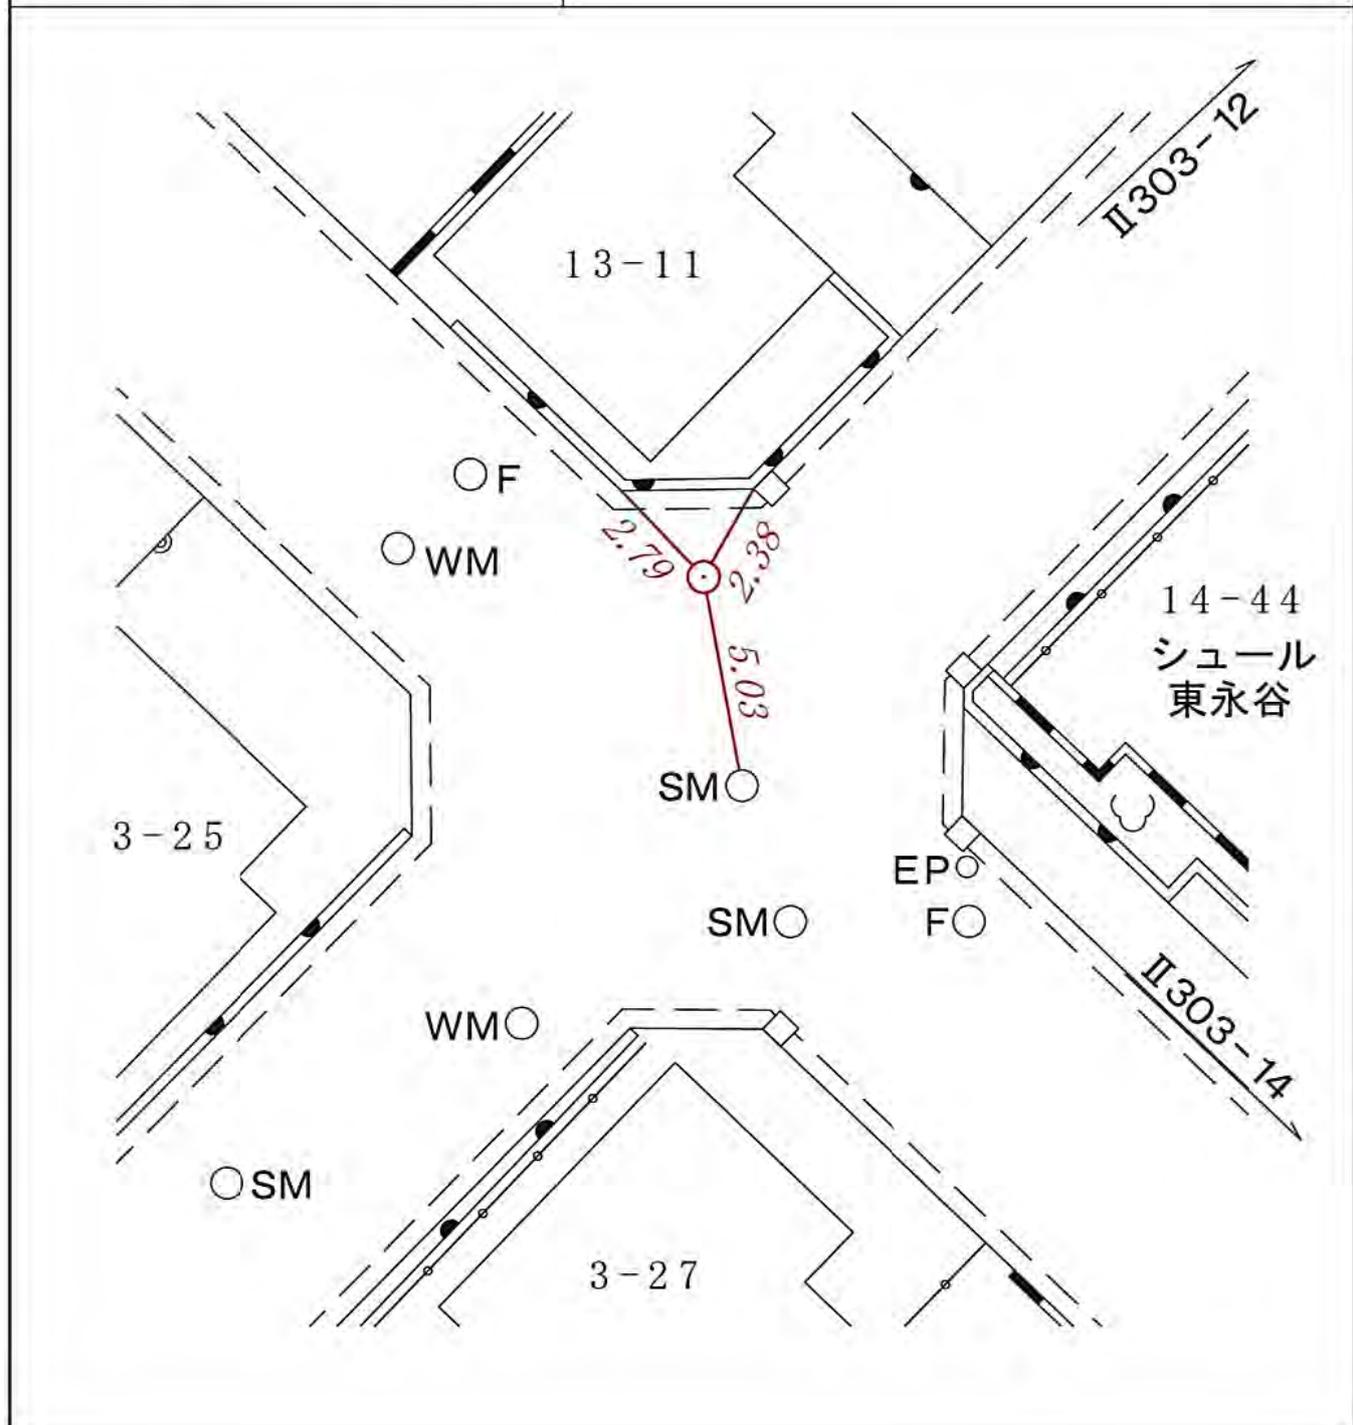

港南区東永谷二丁目一三一 一番地先

線番号	点番号	標識ノ種類	所在地
II 303	14	<div style="border: 1px solid red; border-radius: 50%; width: 60px; height: 60px; display: flex; align-items: center; justify-content: center; margin: 0 auto;"> <span style="font-size: 24px; margin: 0 5px;">●</span> </div> <p style="text-align: center; margin-top: 10px;">キザミ</p>	港南区東永谷二丁目一四一七番地先
要 図			



線番号

点番号

標識ノ種類

所在地

II 303


15

金属標・鋸・木杭

キザミ

港南区東永谷二丁目七―二九番地先

要 図

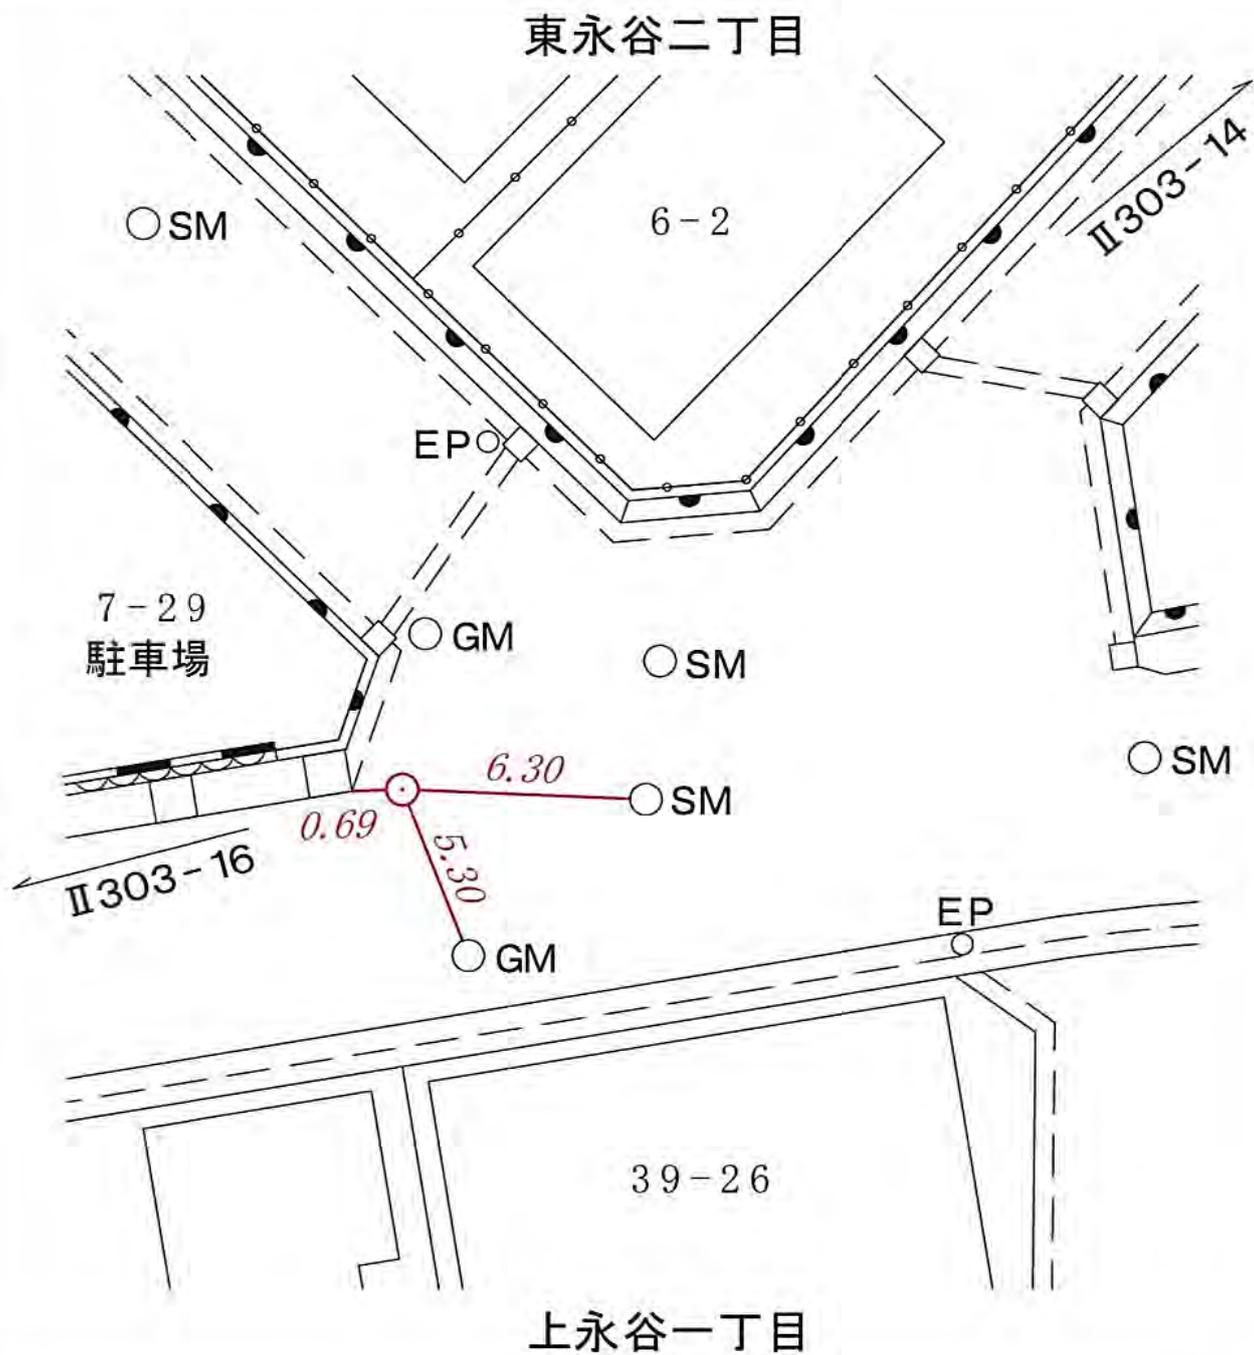

所在地

港南区上永谷三丁目一―九番地先

標識ノ種類

金属標・鋸・木杭

キザミ


点番号


16

線番号

II 303

要 図

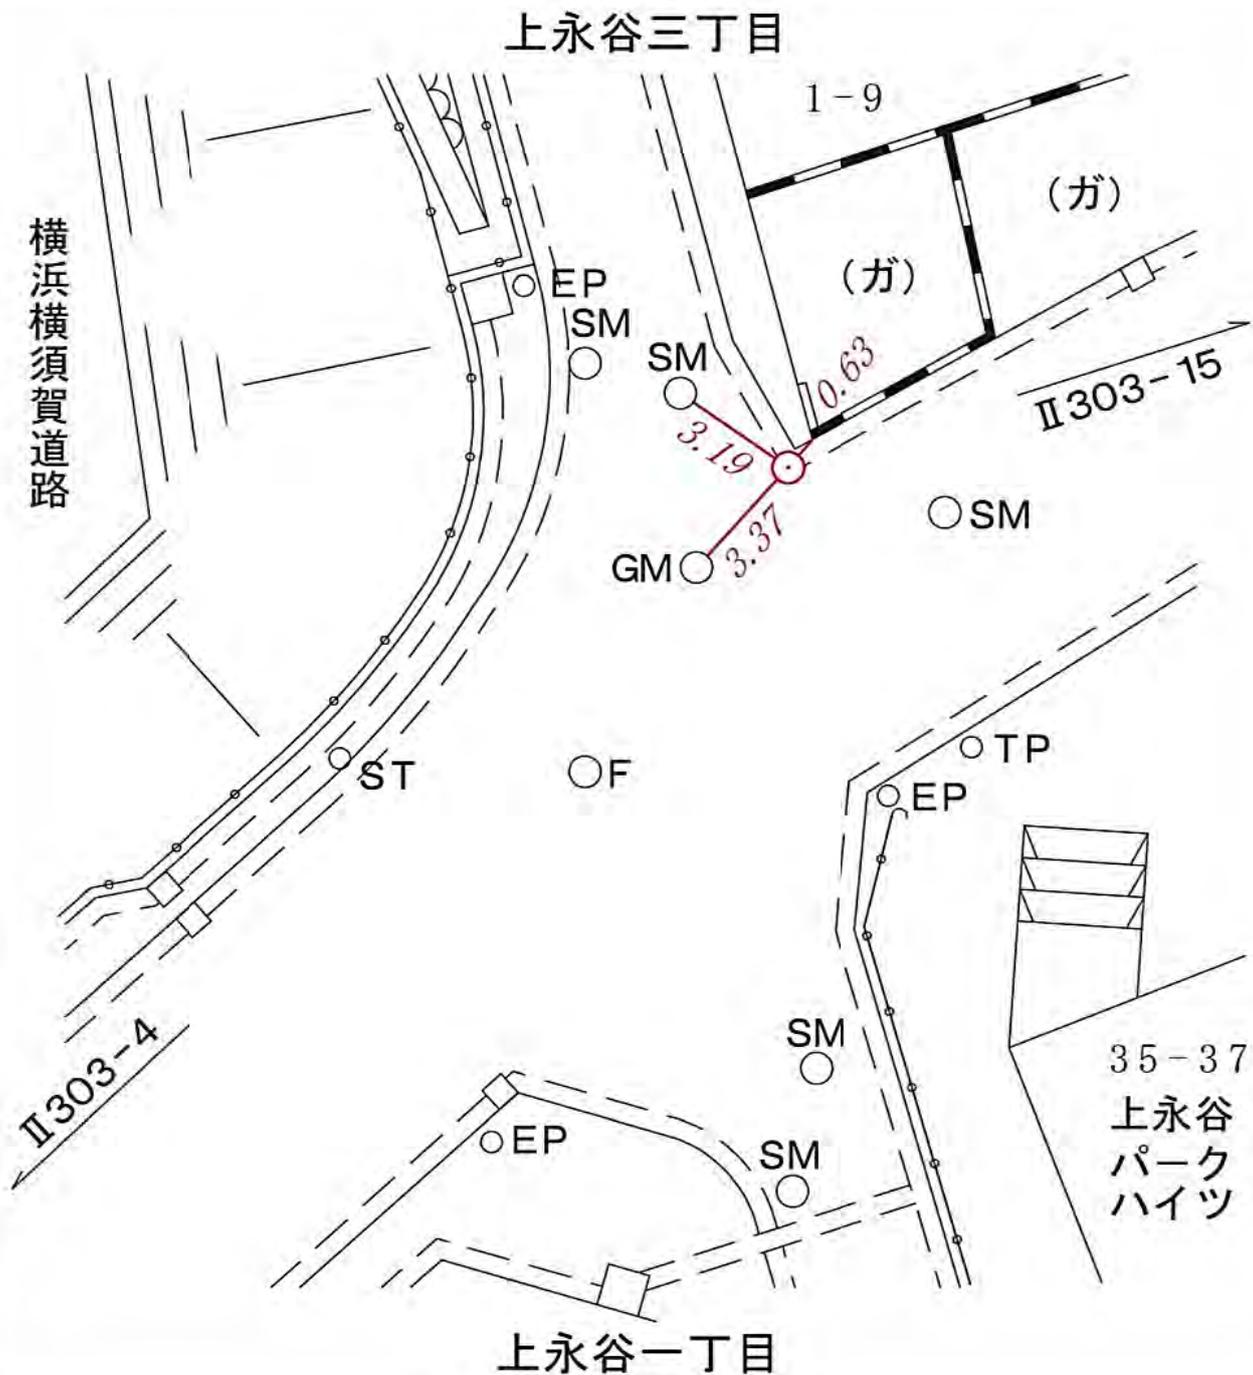

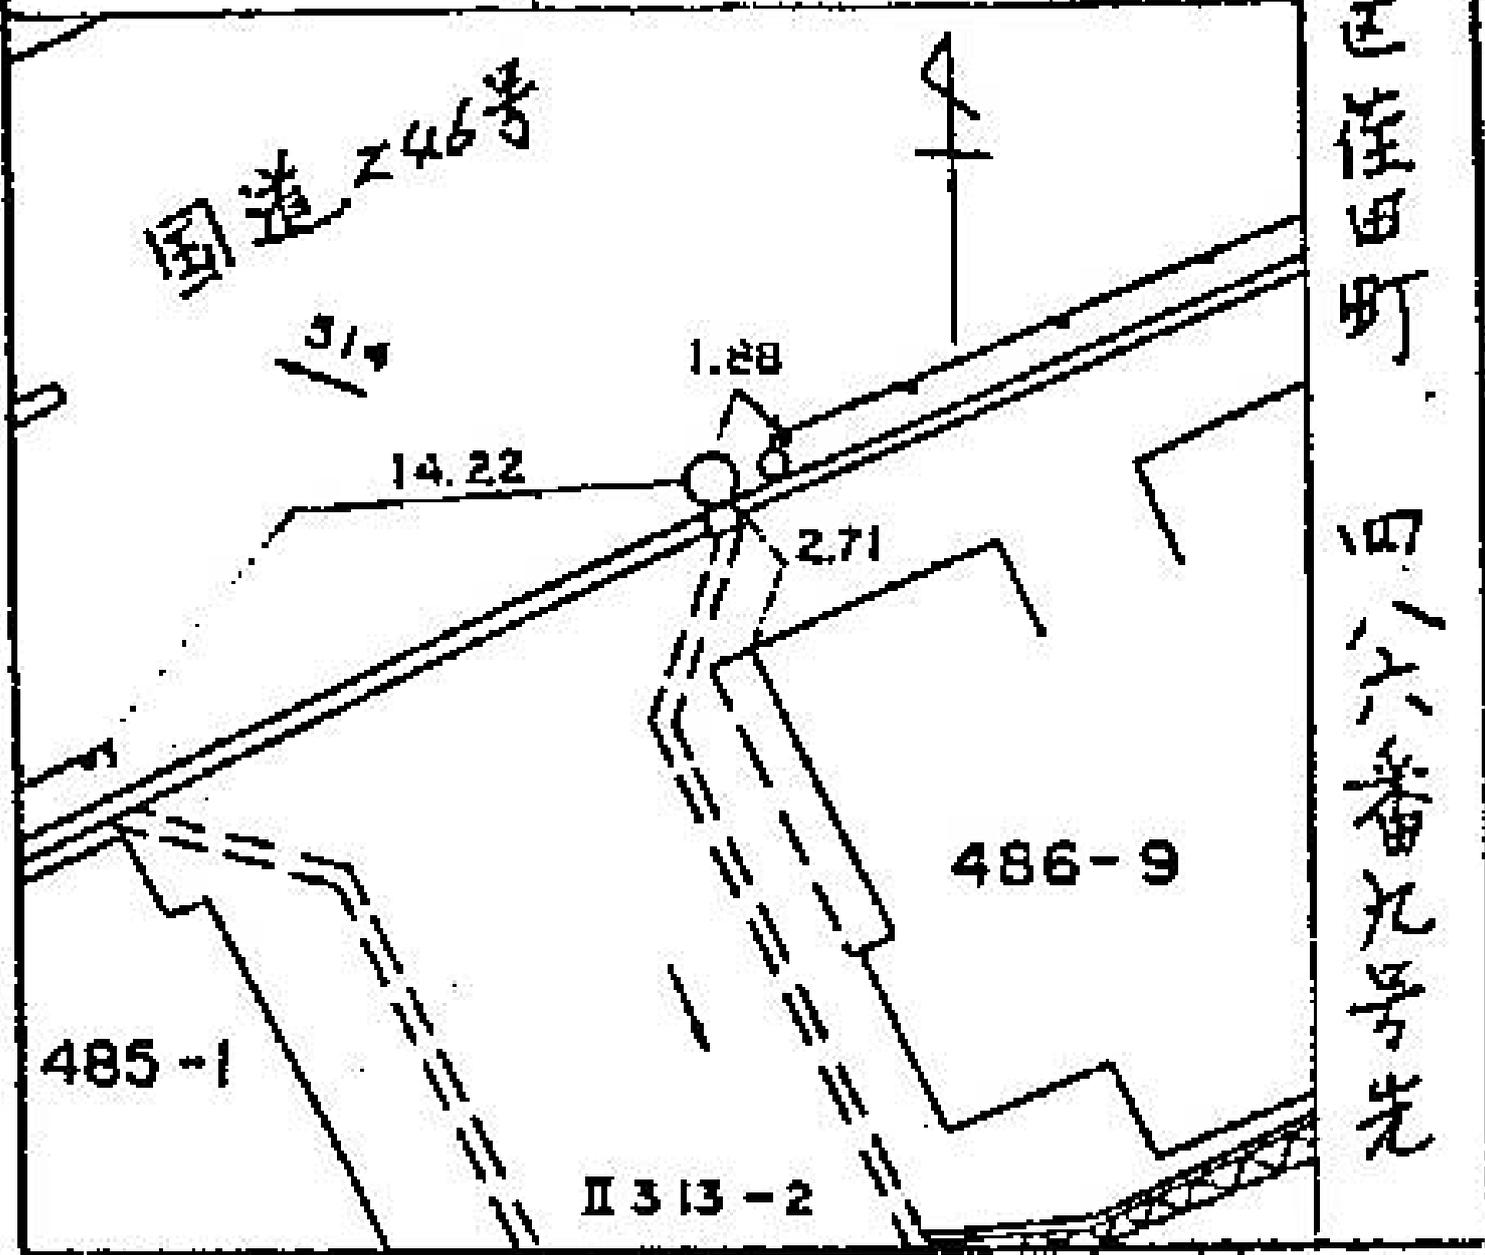類番号	点番号	標識ノ種類	所在地
要	図	 。铸物杭	
			

所在地


標識ノ種類

木杭・標石・刻印

鉄・鑄物杭

加算点



2



加算額

1313

要

図

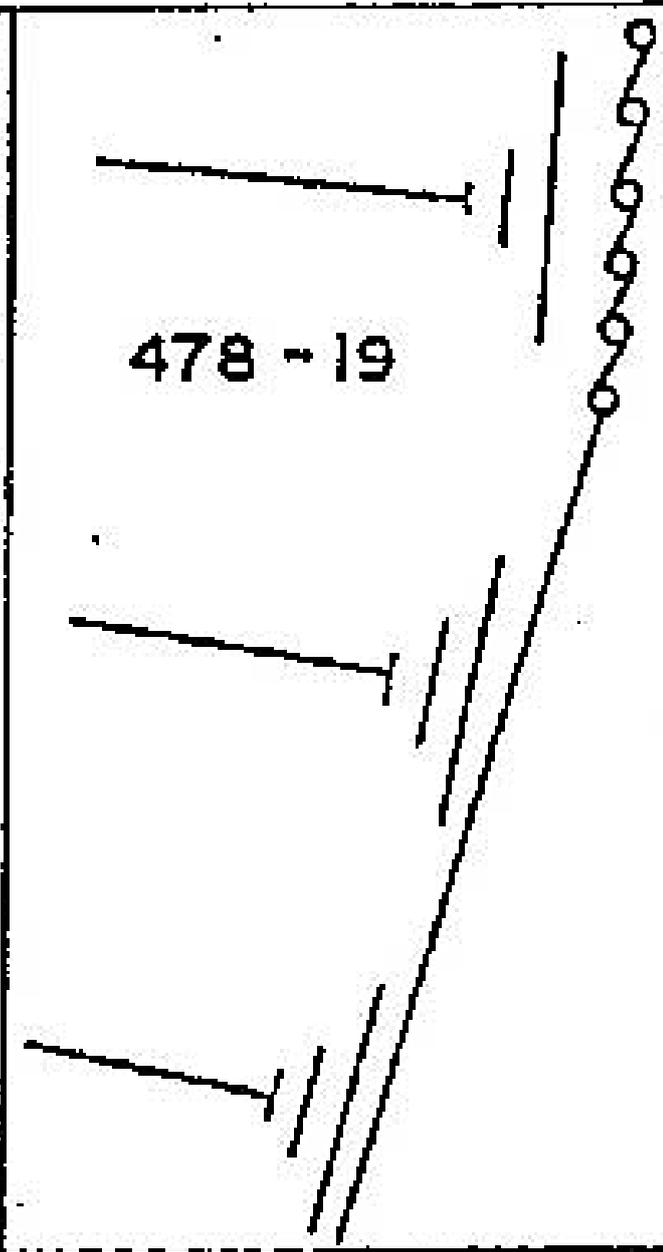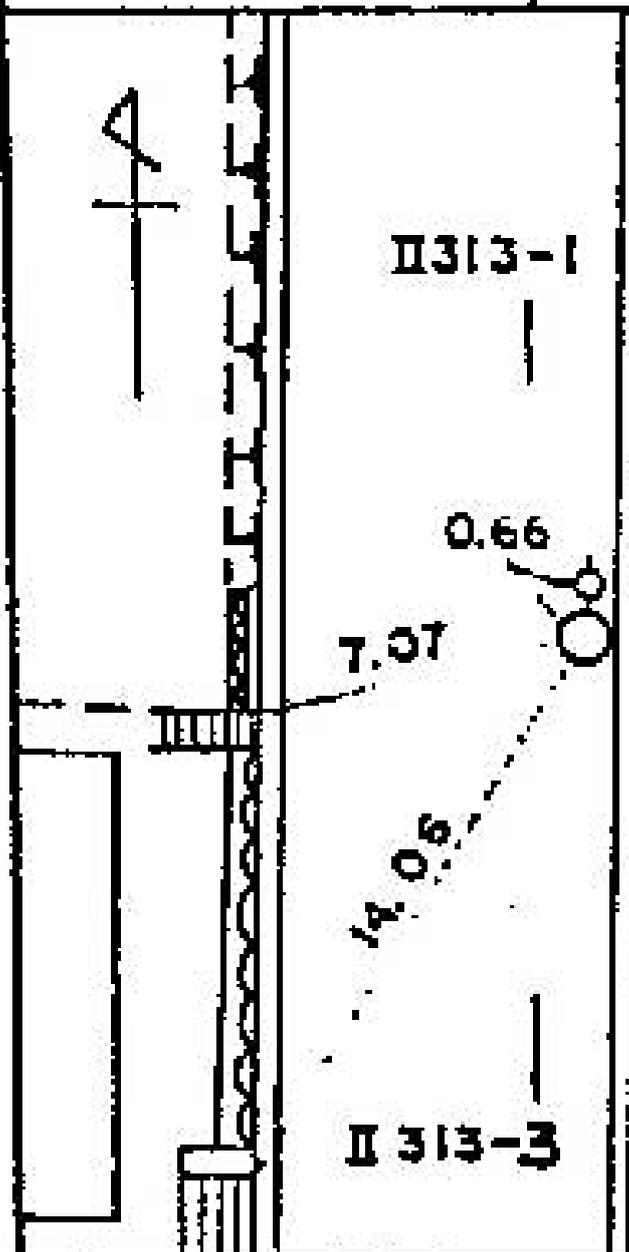

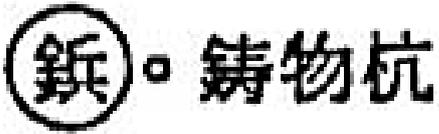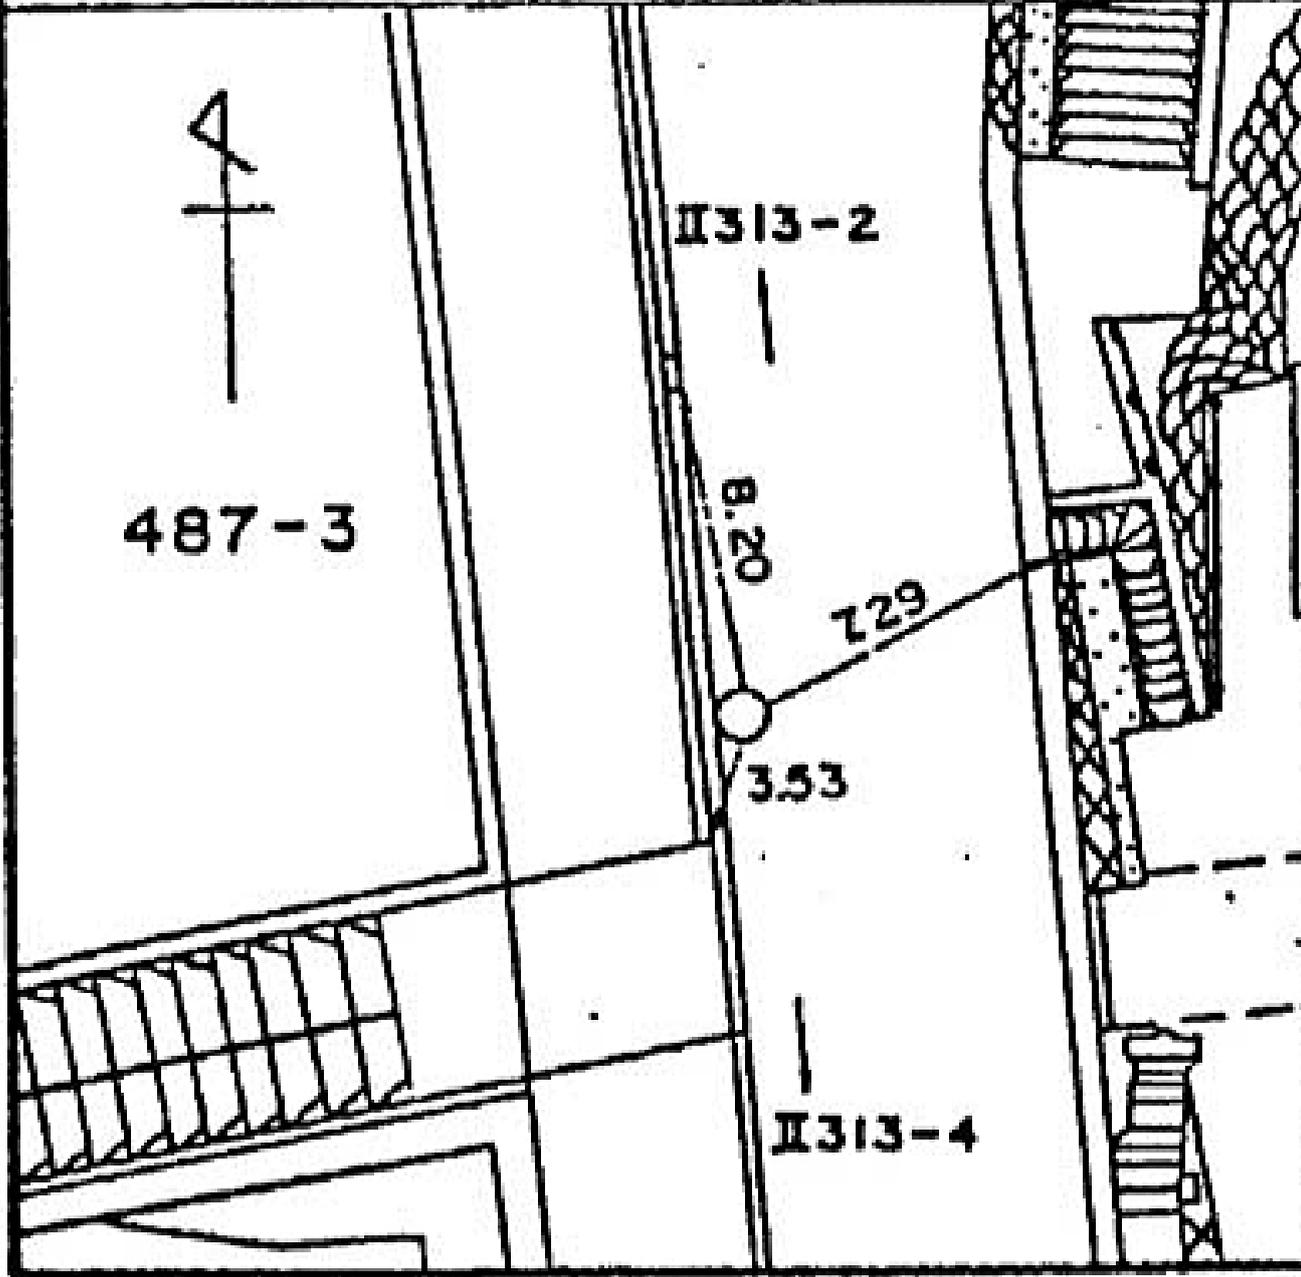線番号	点番号	標識ノ種類	所在地
II313	3	木杭。標石。刻印	横浜市緑区窪田町、白土、三ノ先
要 図			
			

所在地


標識ノ種類

木杭。標石。刻印

①。鑄物杭

加算点


4

線番号

II313

要

図

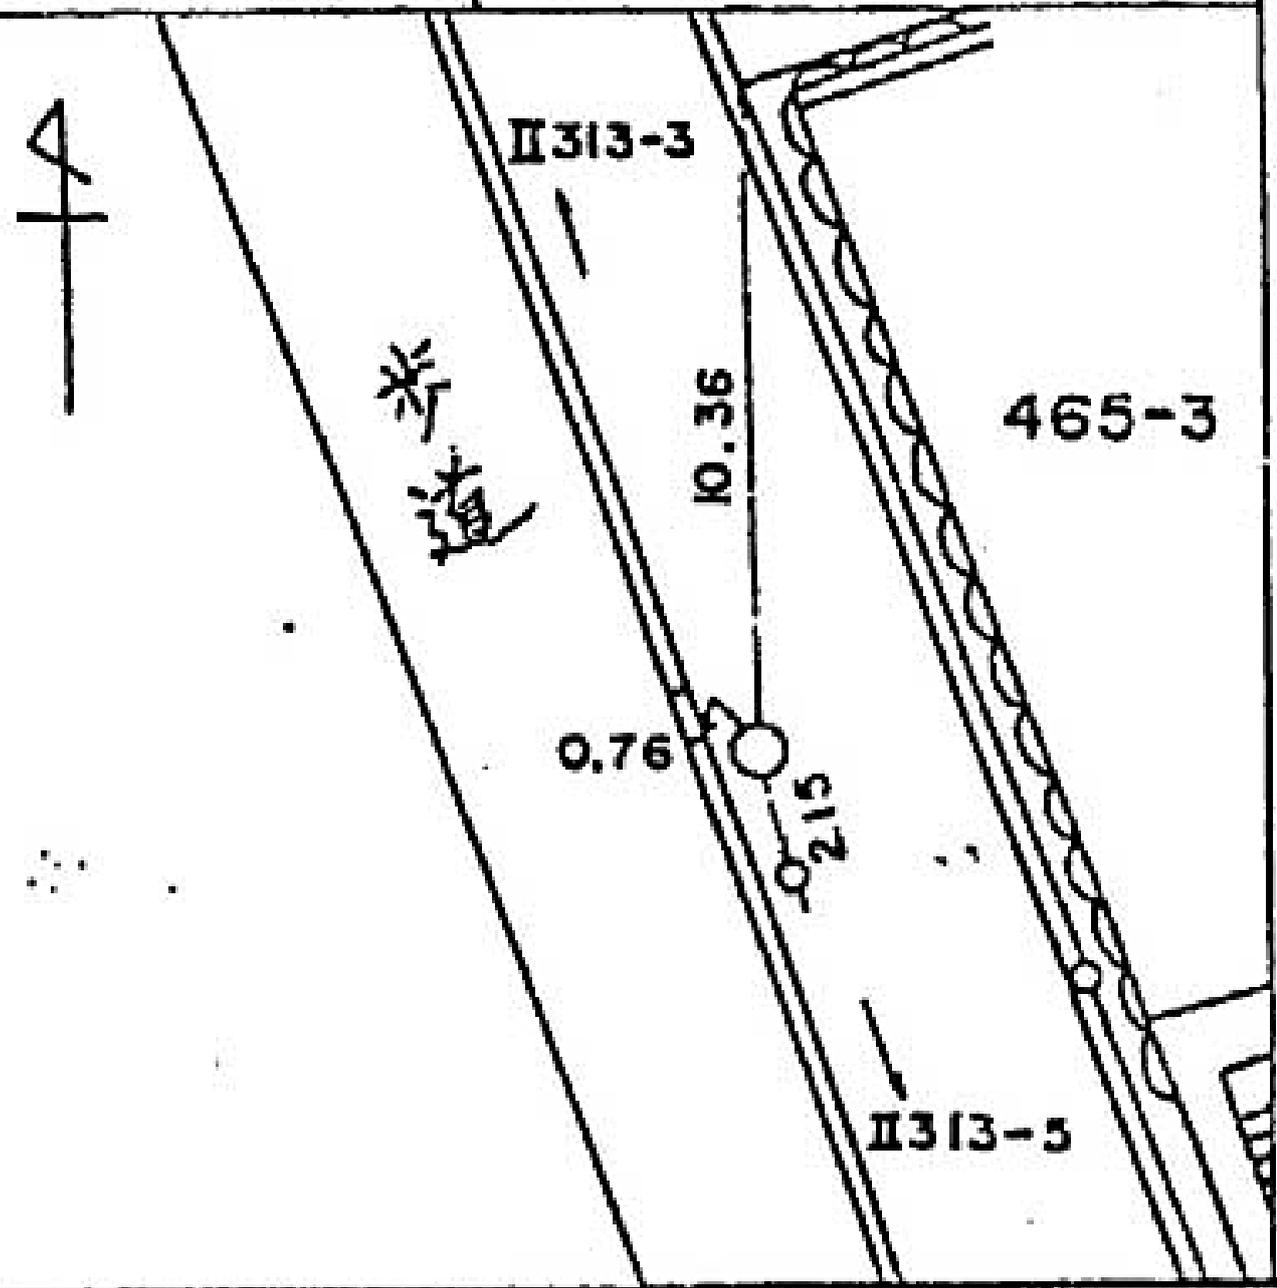

所在地 横滨市南区篠田町四六五番九号先

標識ノ種類

木杭。標石。刻印

①。鋳物杭


標番号

II 313

点番号

5

要

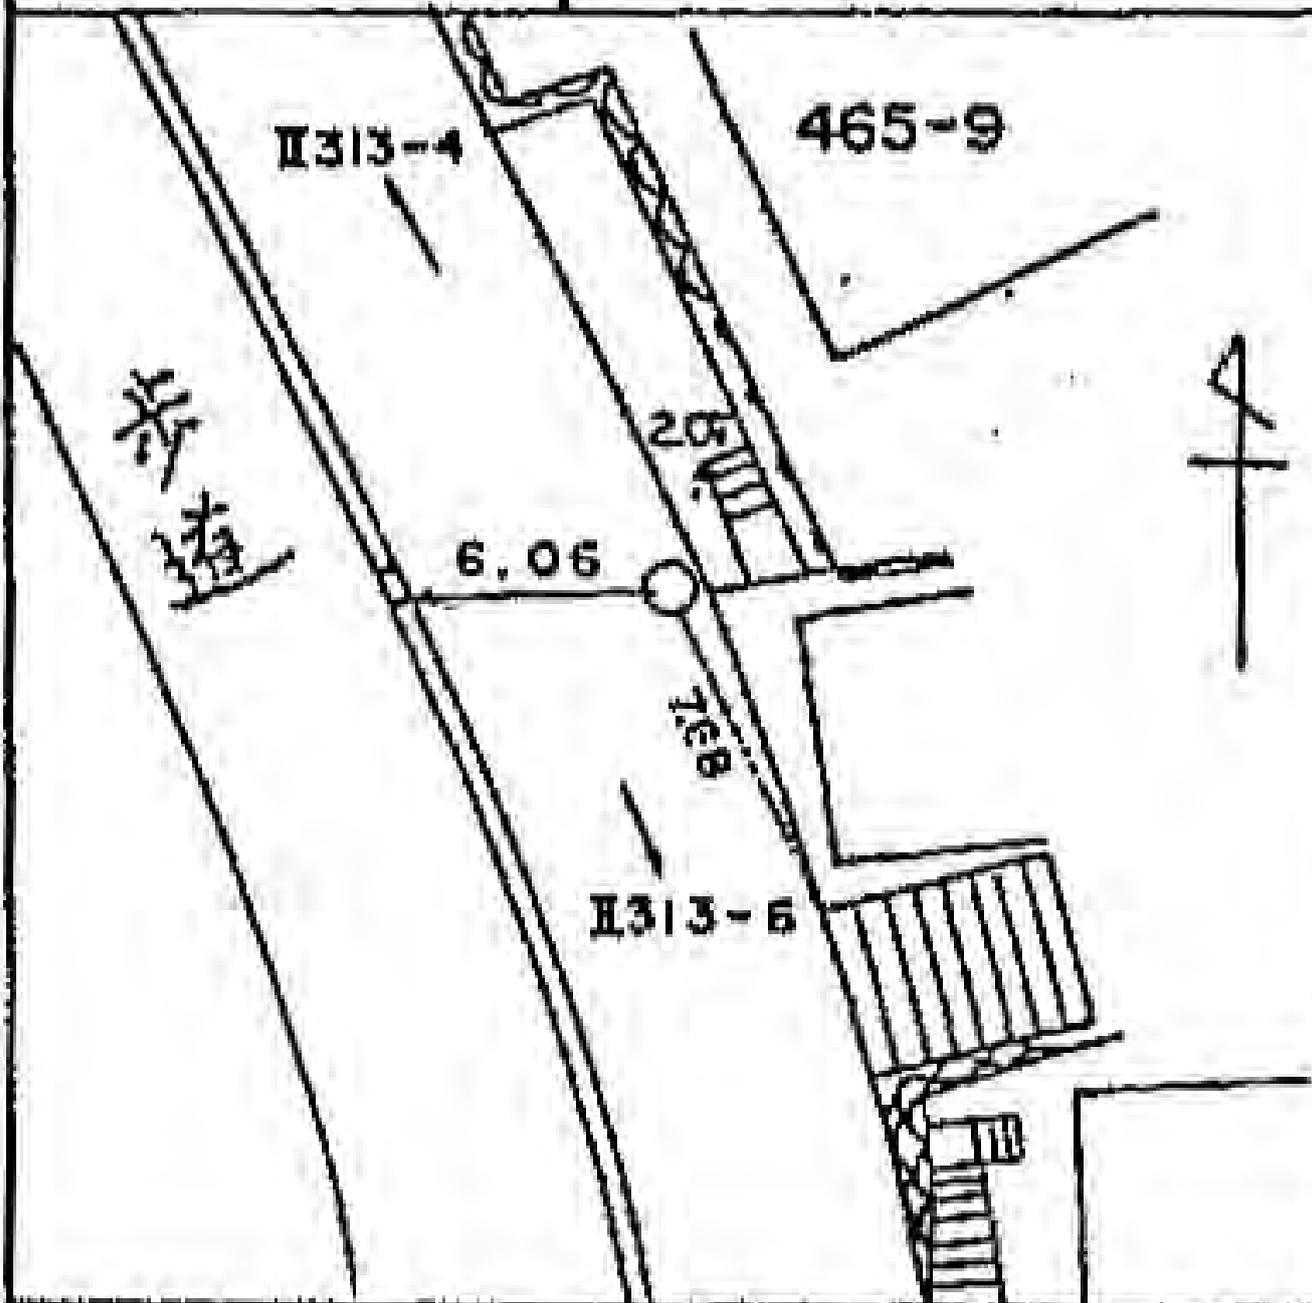

所在地


標識ノ種類

木杭・標石・刻印

①・鑄物杭


距離

6

線番号


II 313

要 図

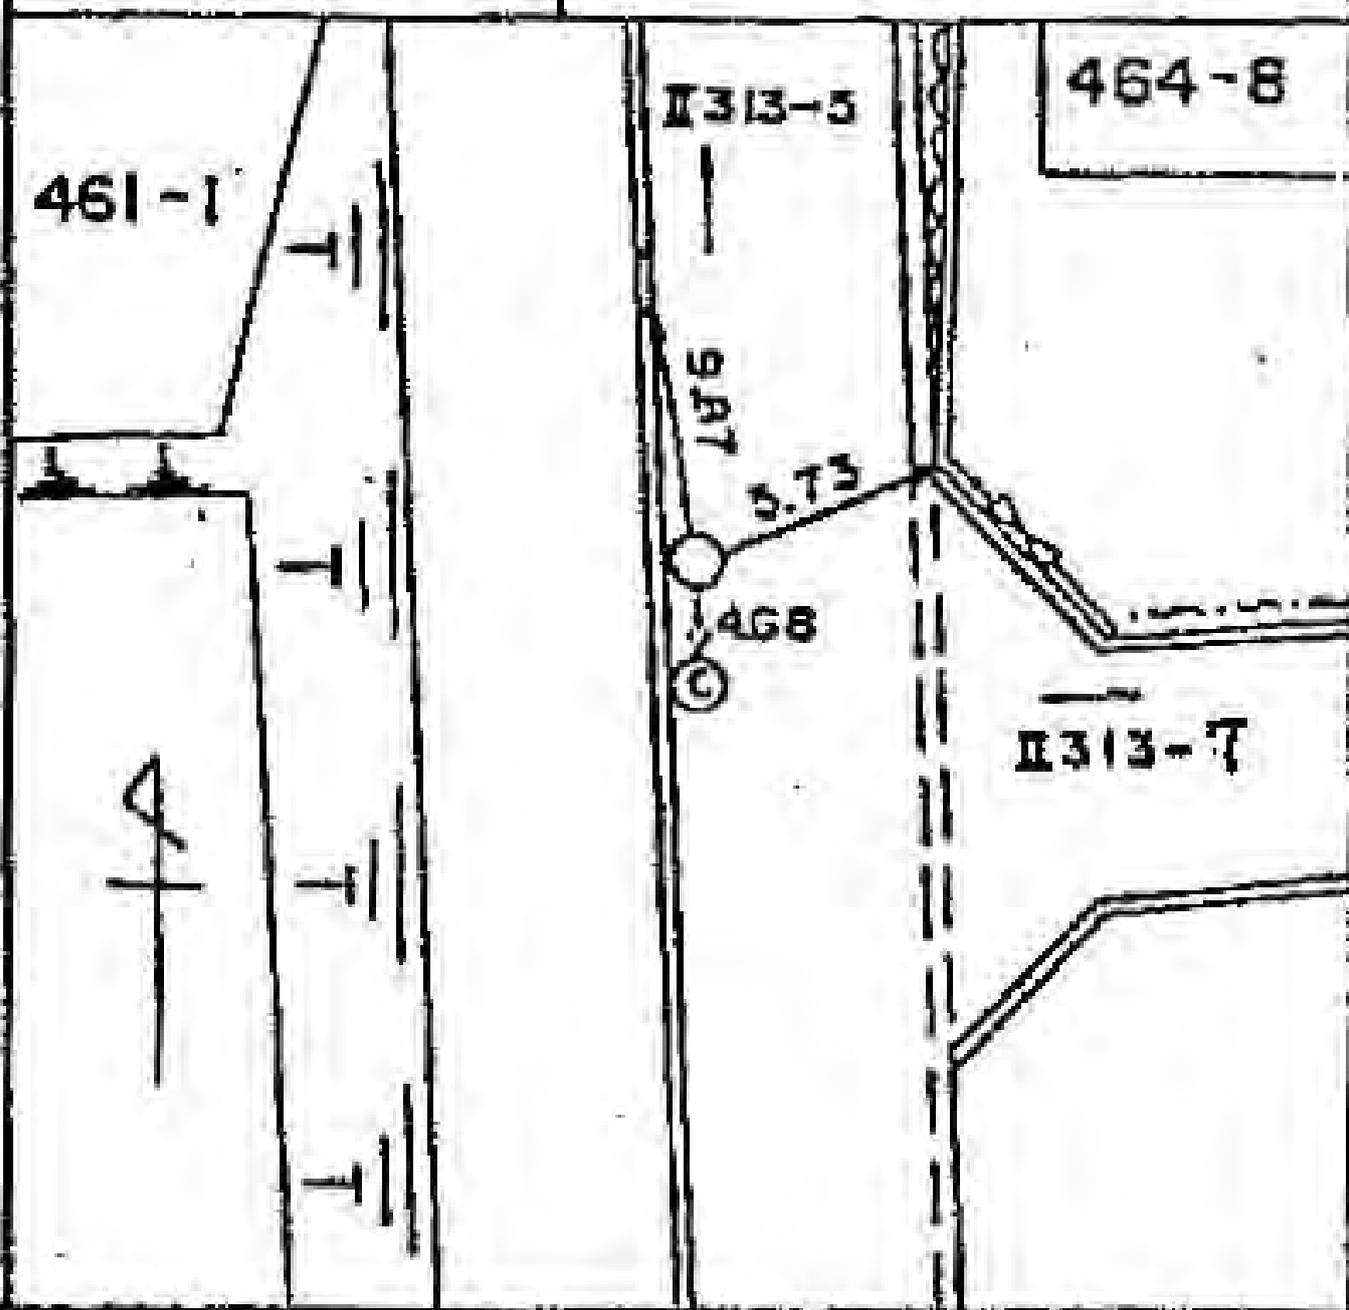

線番号	点番号	標識ノ種類	所在地
II 313	7	木杭・標石・刻印	横浜市緑区荏田野 四六三番一号先
要 図		①・鋳物杭	

荏田野第四公園

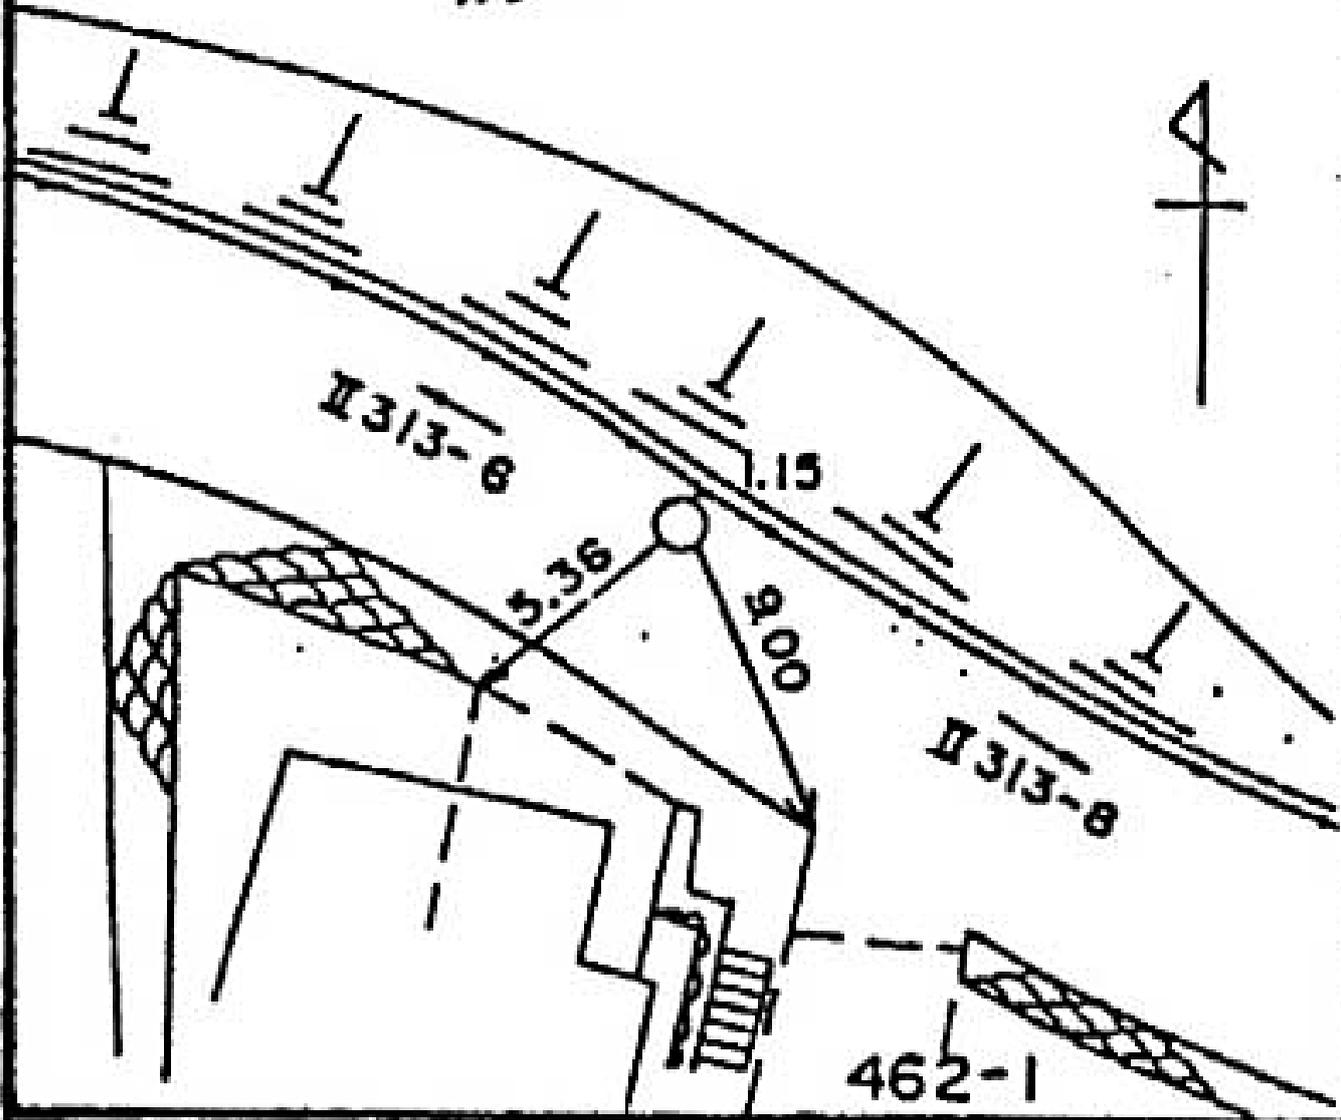

所在地

横濱市緑区佐田町 田六三番、五十九

標識ノ種類

木杭・標石・刻印

①。鑄物杭

点番号


8


線番号

II313

要

☒

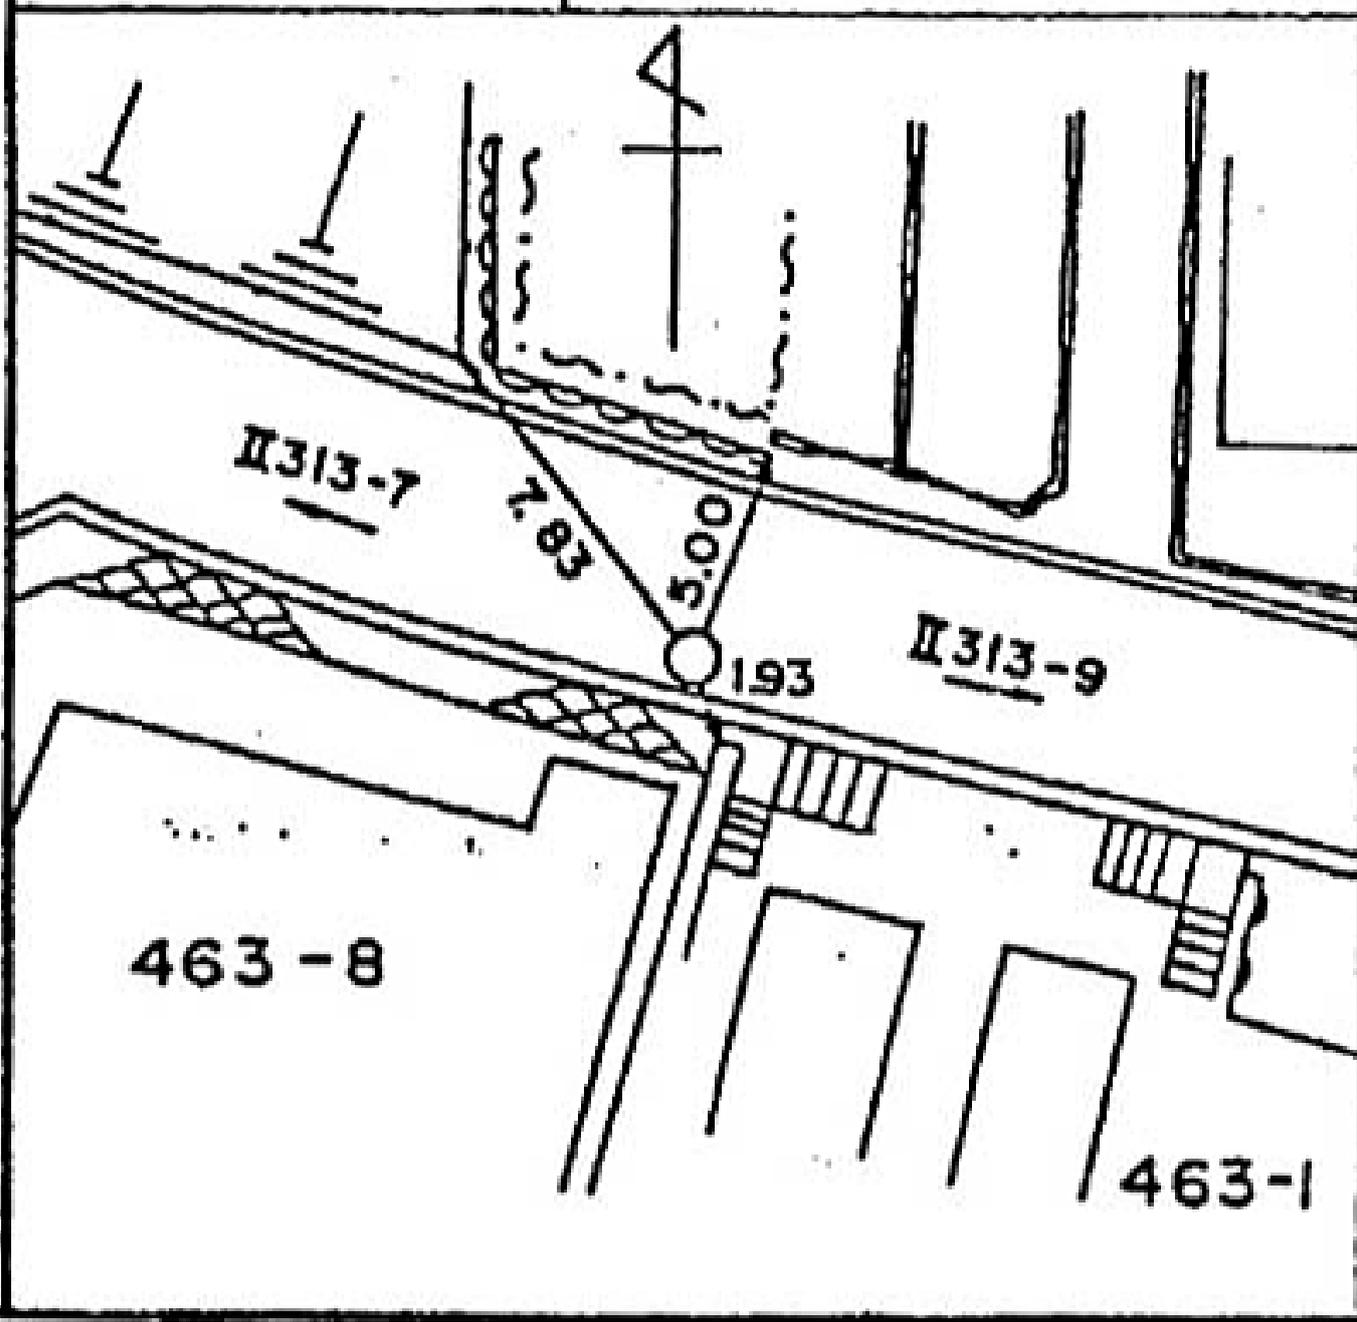

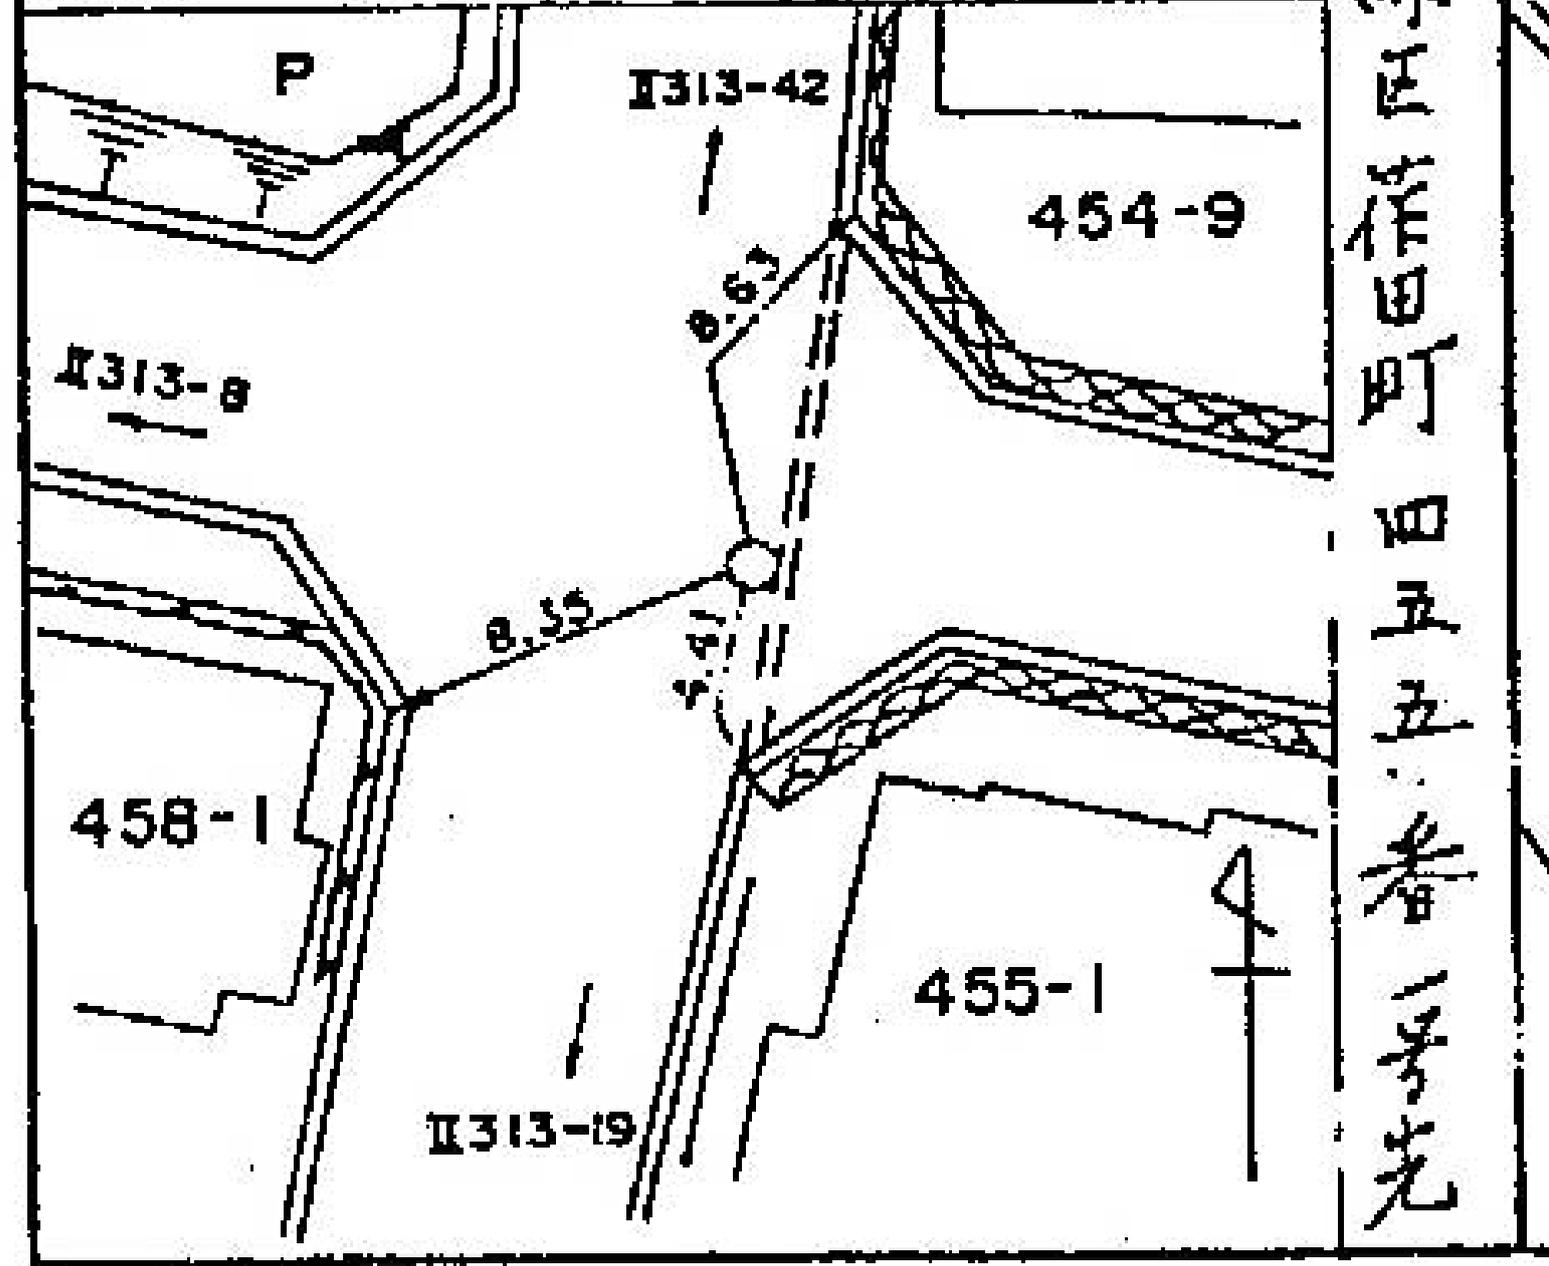線番号	点番号	標識ノ種類	所在地
要 図		 鉄。鑄物杭	
			

所在地

横浜市緑区篠田南五丁目一番地先

標識ノ種類

木杭。標石。刻印

①。鋳物杭


点番号

10


線番号

II 313

要

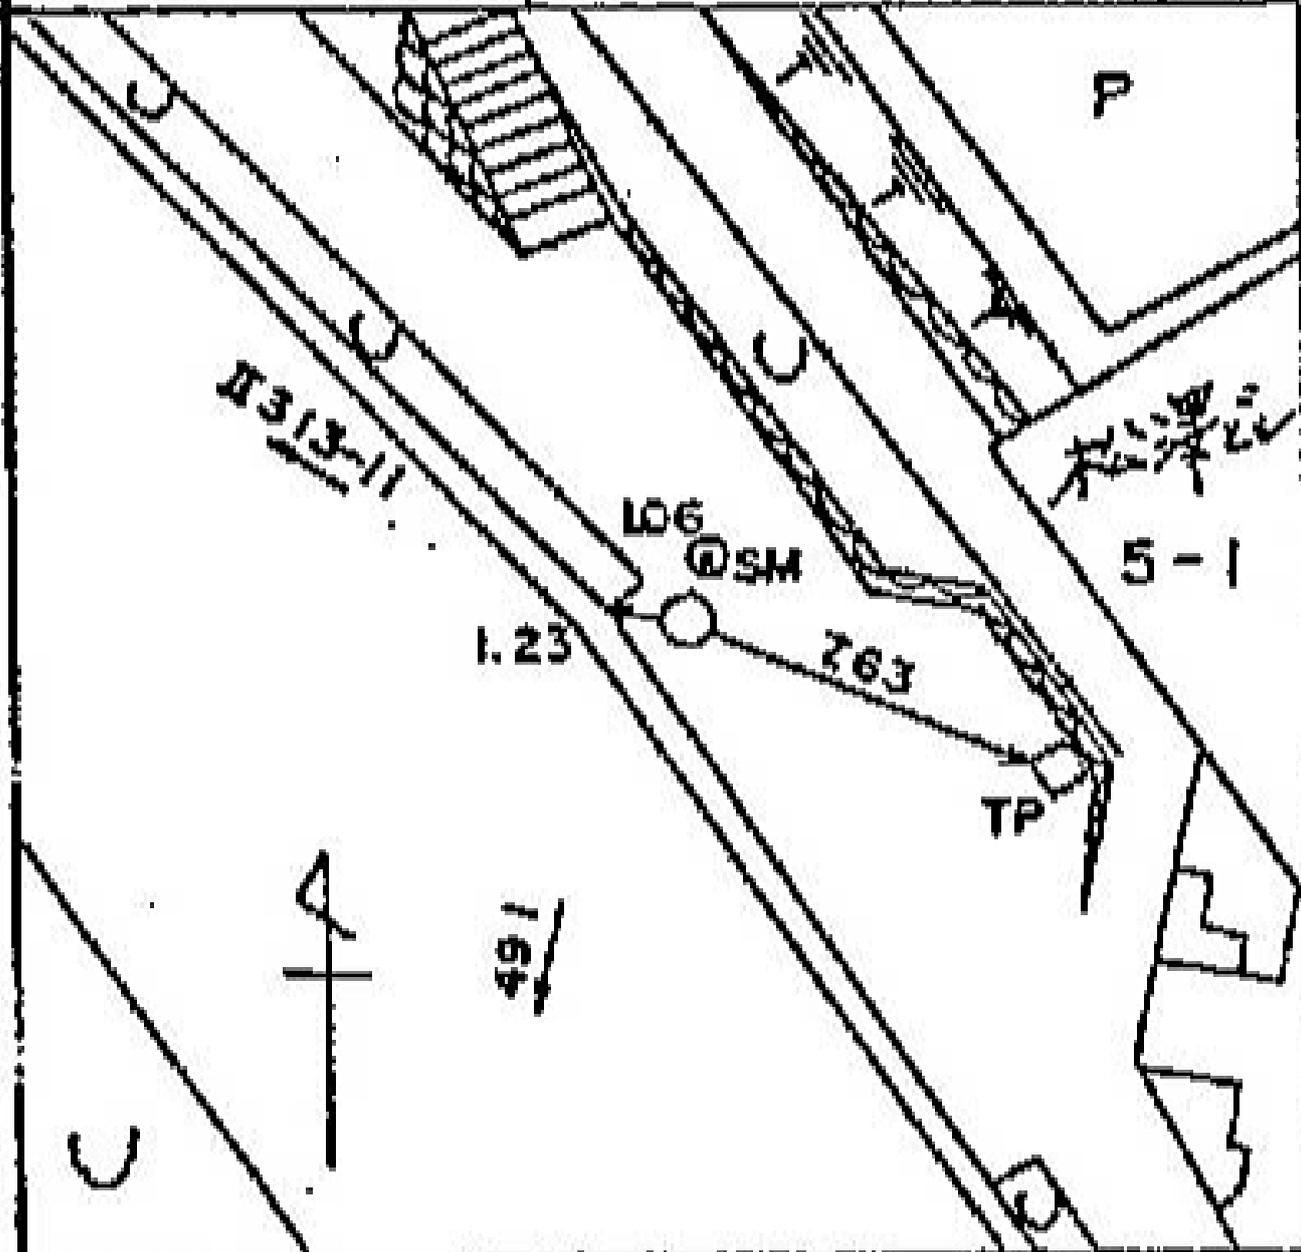

線番 丁	区番 丁	標識ノ種類	所在地
II 313	11	木杭。標石。刻印	横浜市緑区篠田南二丁目一番地先
要 図		 鋳物杭	

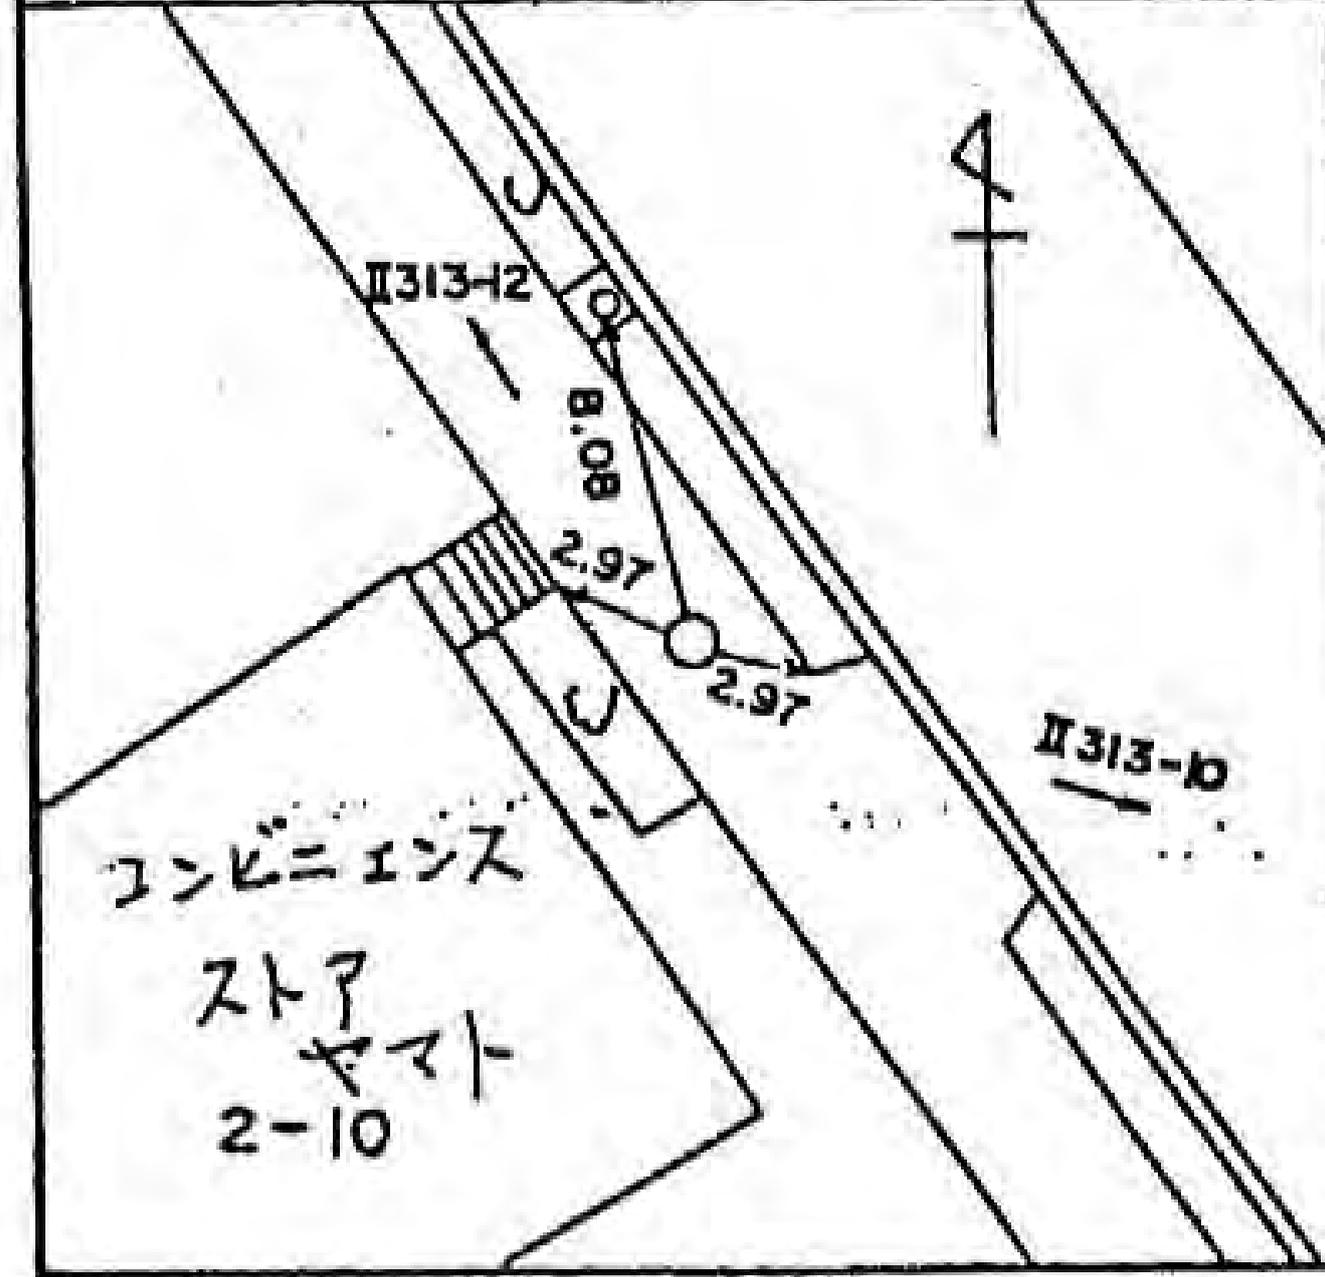

所在地

横浜市緑区篠田南三丁目一番一丁目

標識ノ種類

木杭。標石。刻印

①。鋳物杭


点番号

12

線番号

II 313

要 図

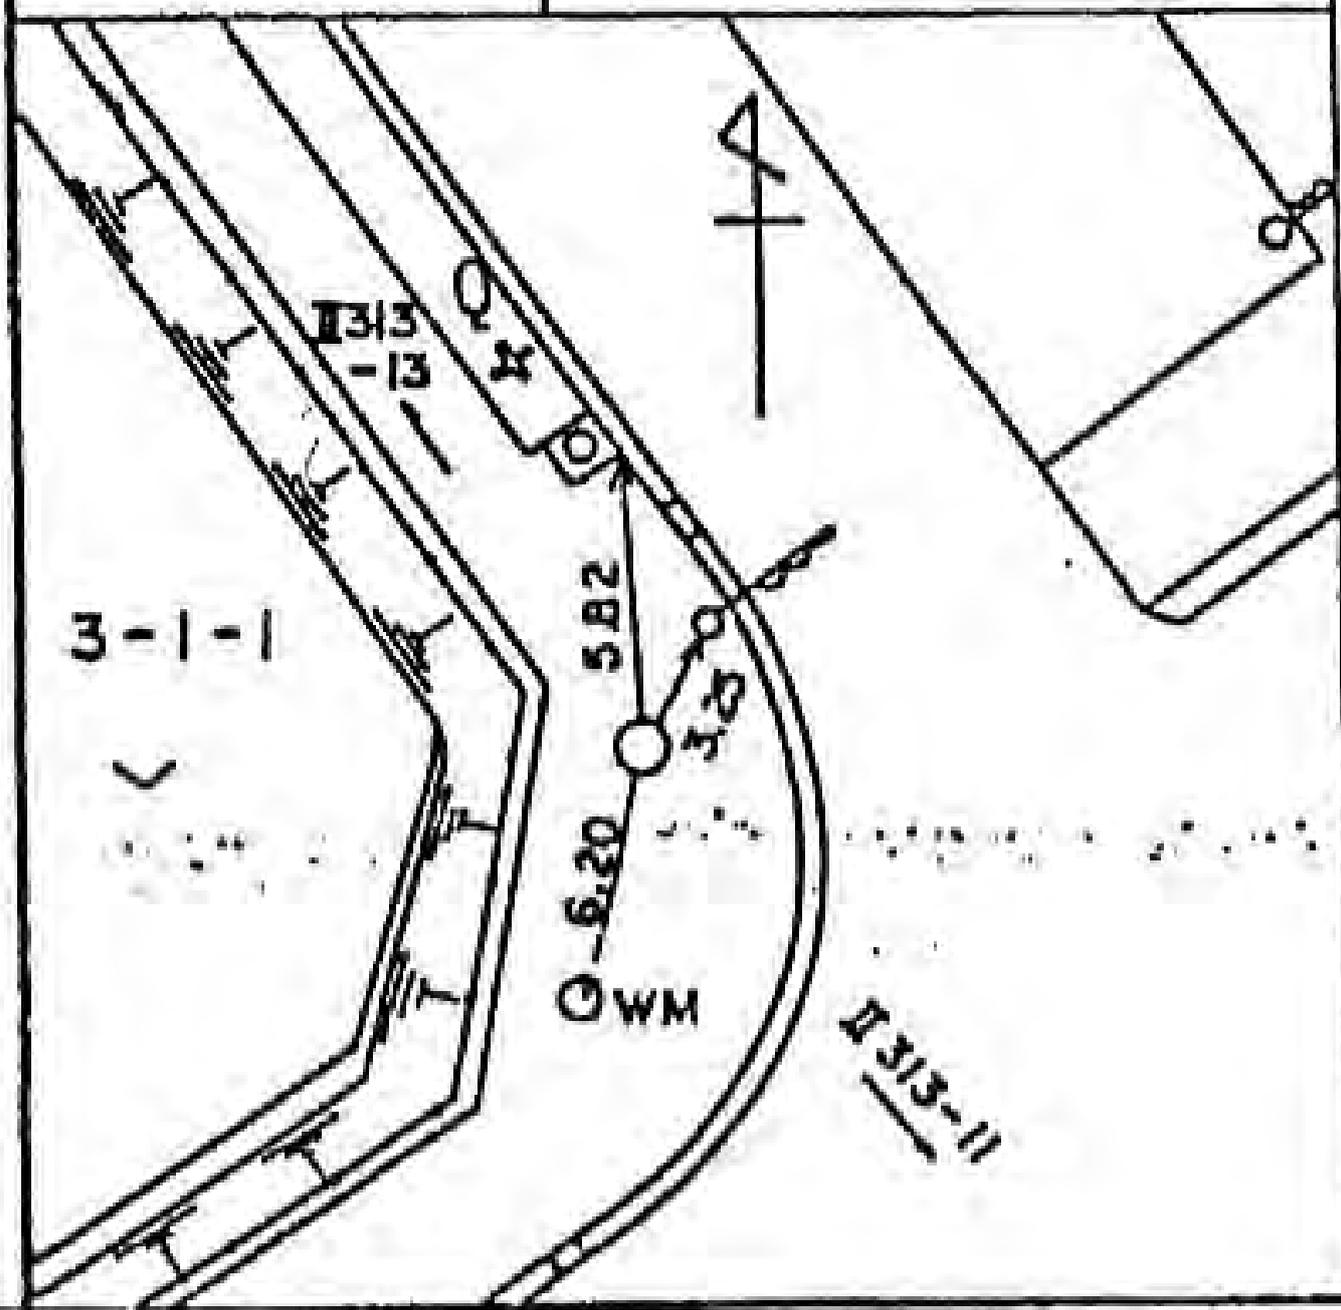

所在地

横浜市緑区佳田南三丁目一番地二十一番地

標識ノ種類

木杭・標石・刻印

①。鋳物杭

点番号


13

図

線番号

II313

畑

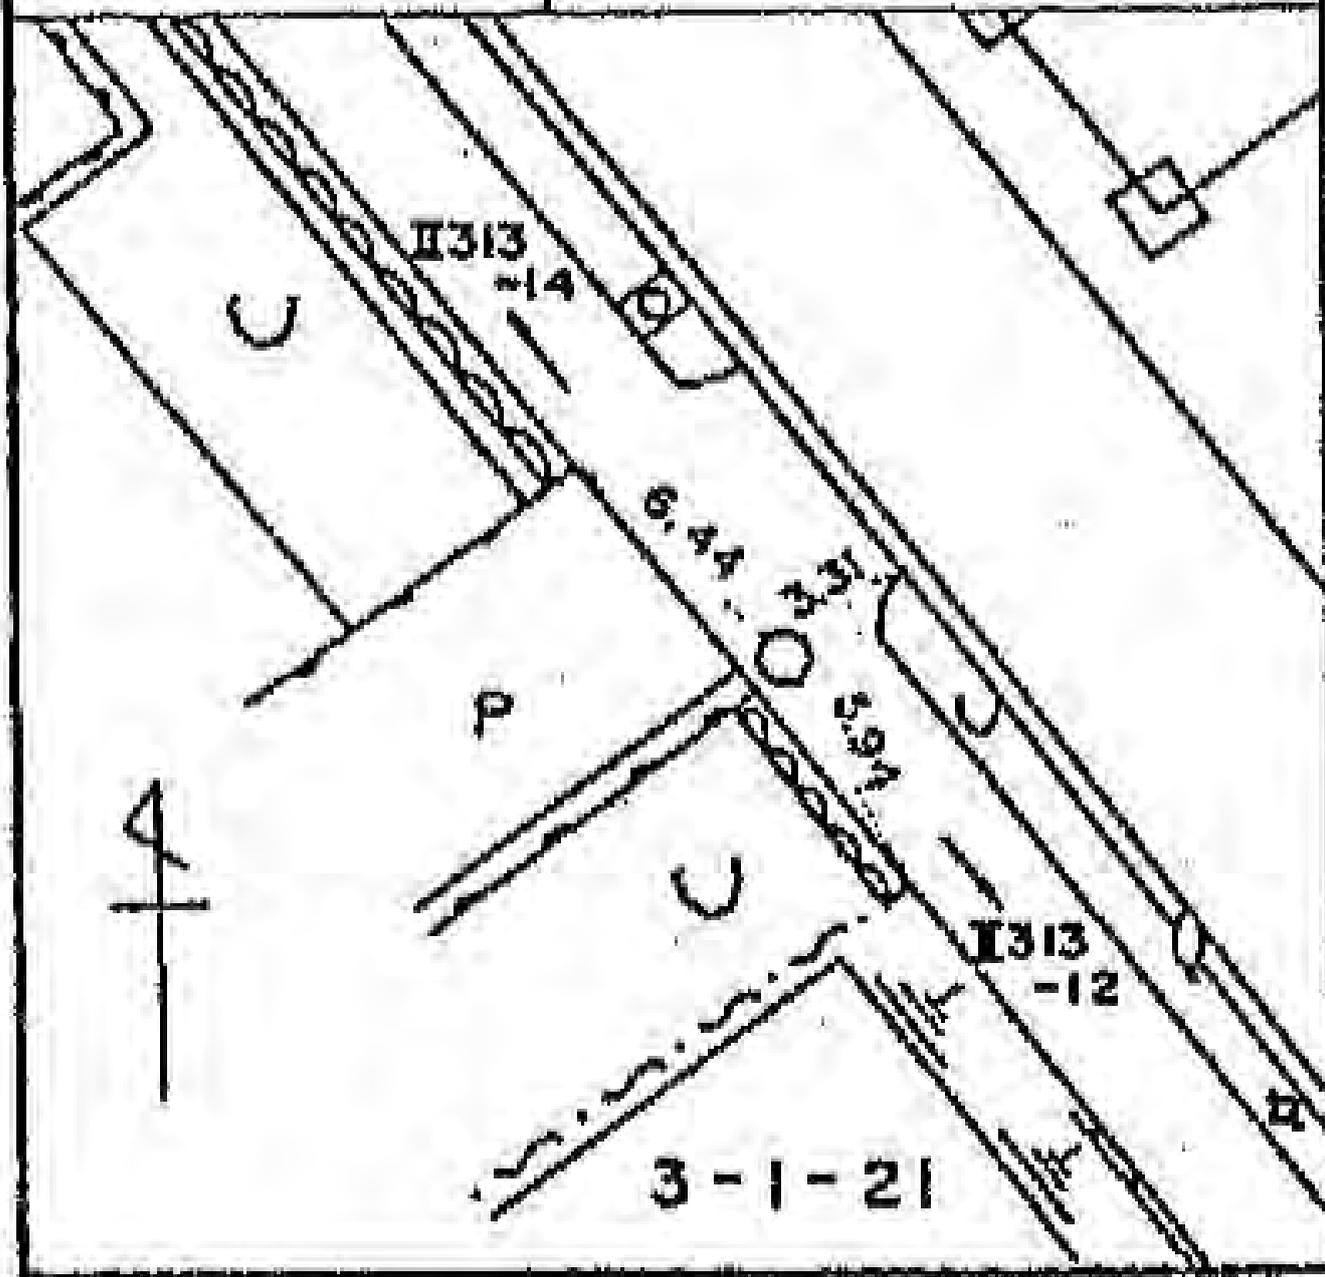


標識ノ種類

木杭・標石・刻印

①・鑄物杭


点番号

14

線番号

II313

要 図

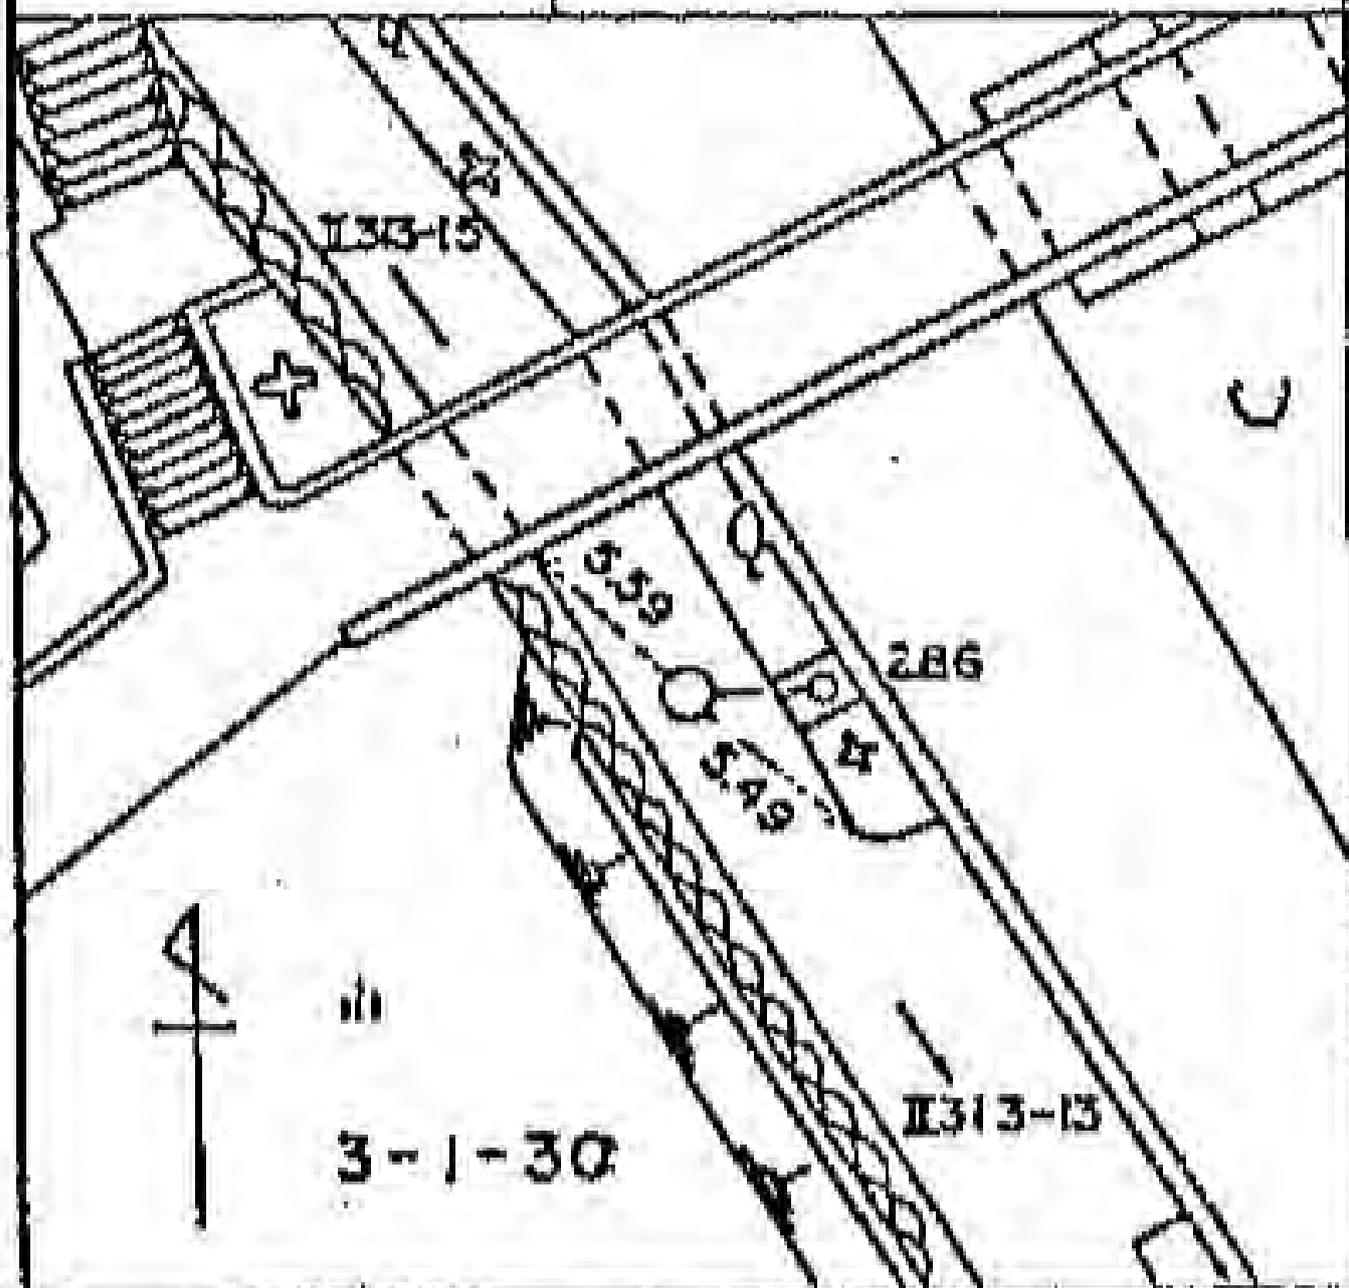

所在地  
横浜市緑区篠田南三丁目九番一号先

標識ノ種類

木杭。標石。刻印

①。鋳物杭


線番号

II313

点番号

15

要 図

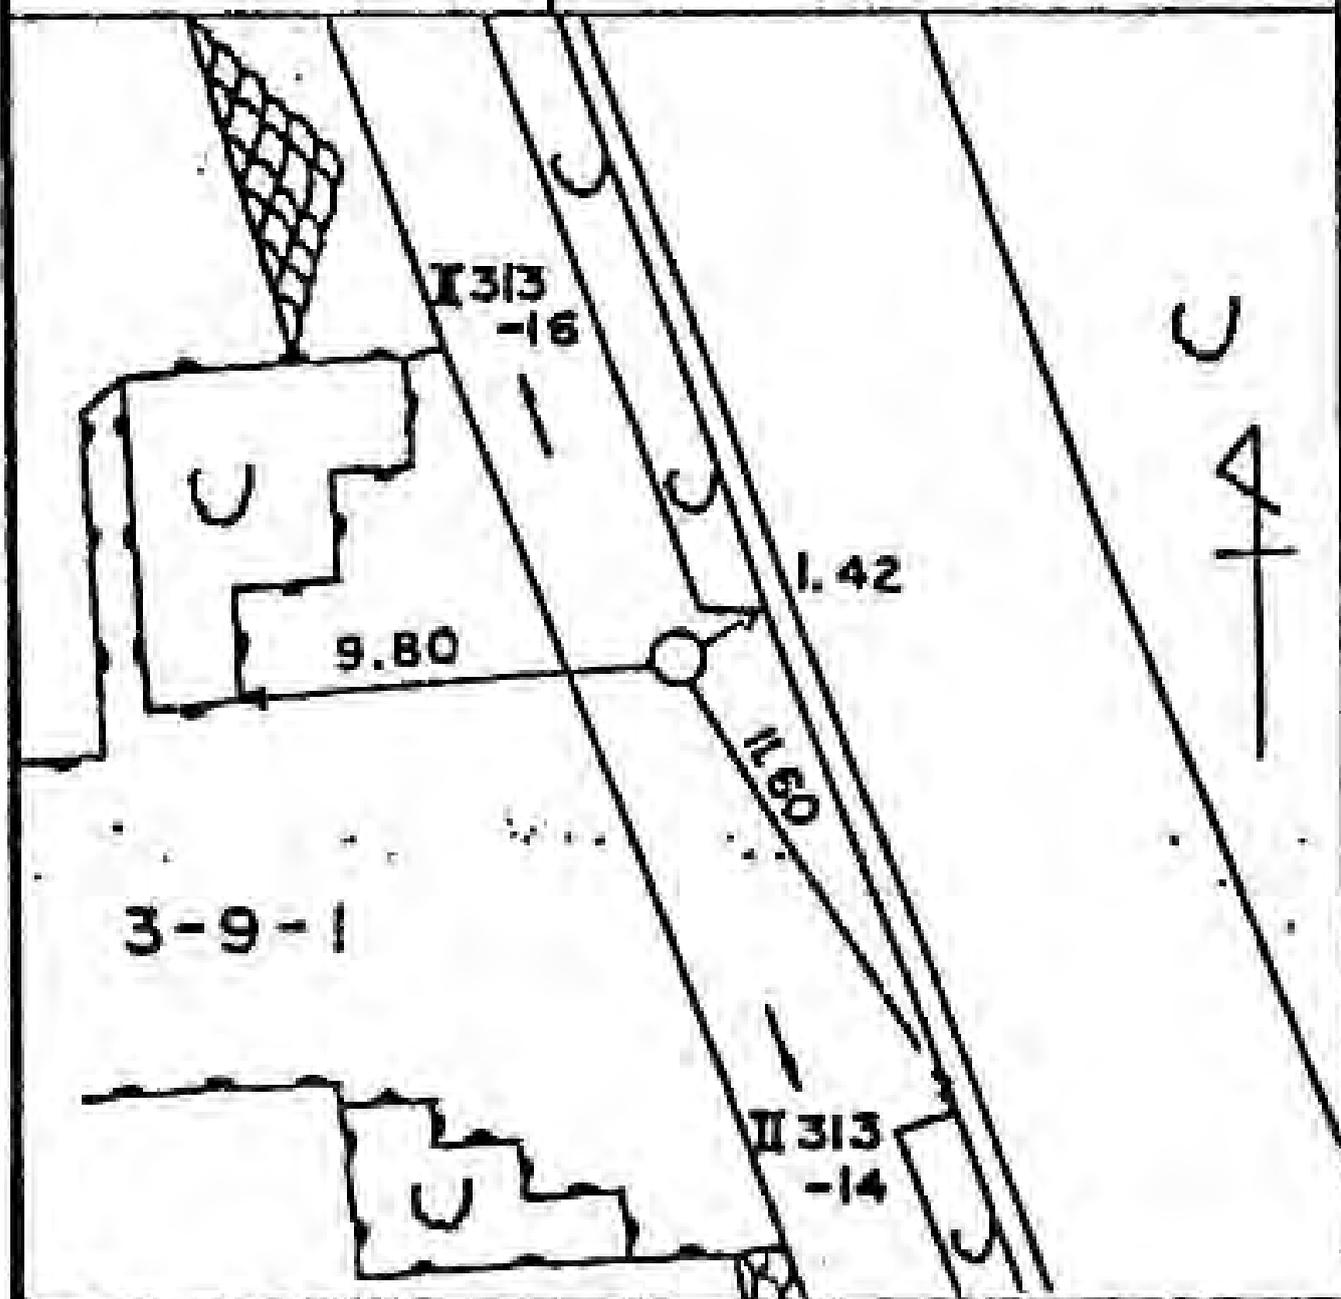

所在地

横浜市緑区篠田南三丁目九番一丁五号

標識ノ種類

木杭・標石・刻印

① 鋳物杭


点番号

16

線番号

II313

要

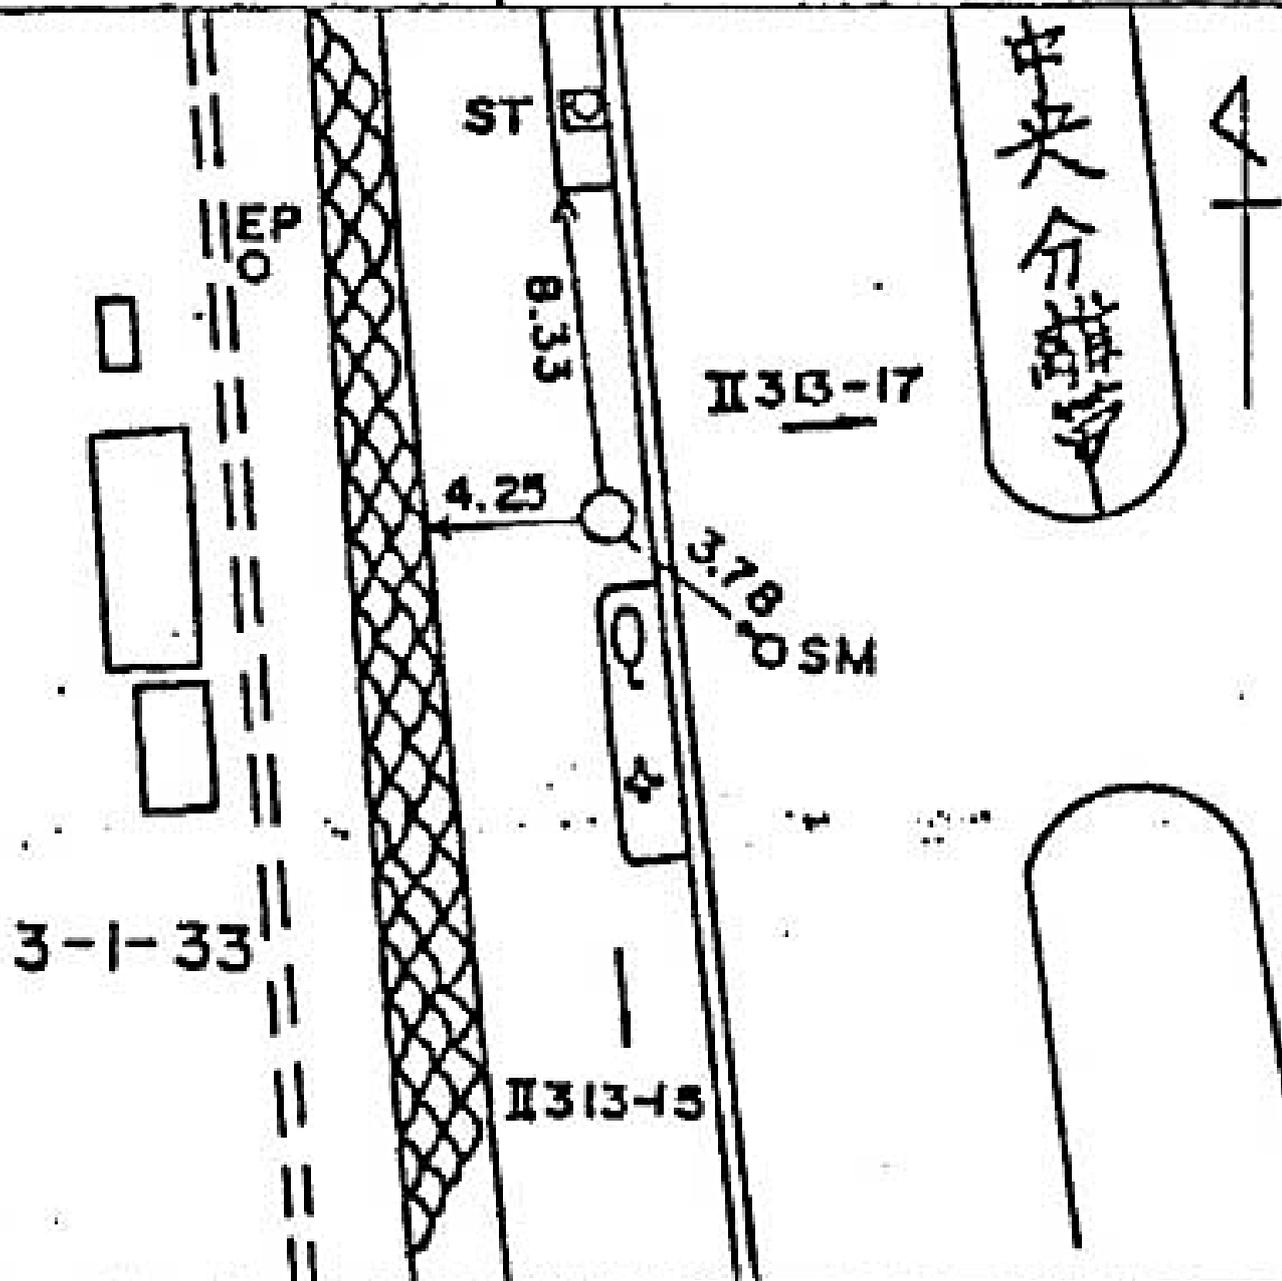

所在地

横浜市緑区篠田南一丁目三十三番地先

標識ノ種類

木杭。標石。刻印

①。鑄物杭


点番号

17

線番号

II313

要 図

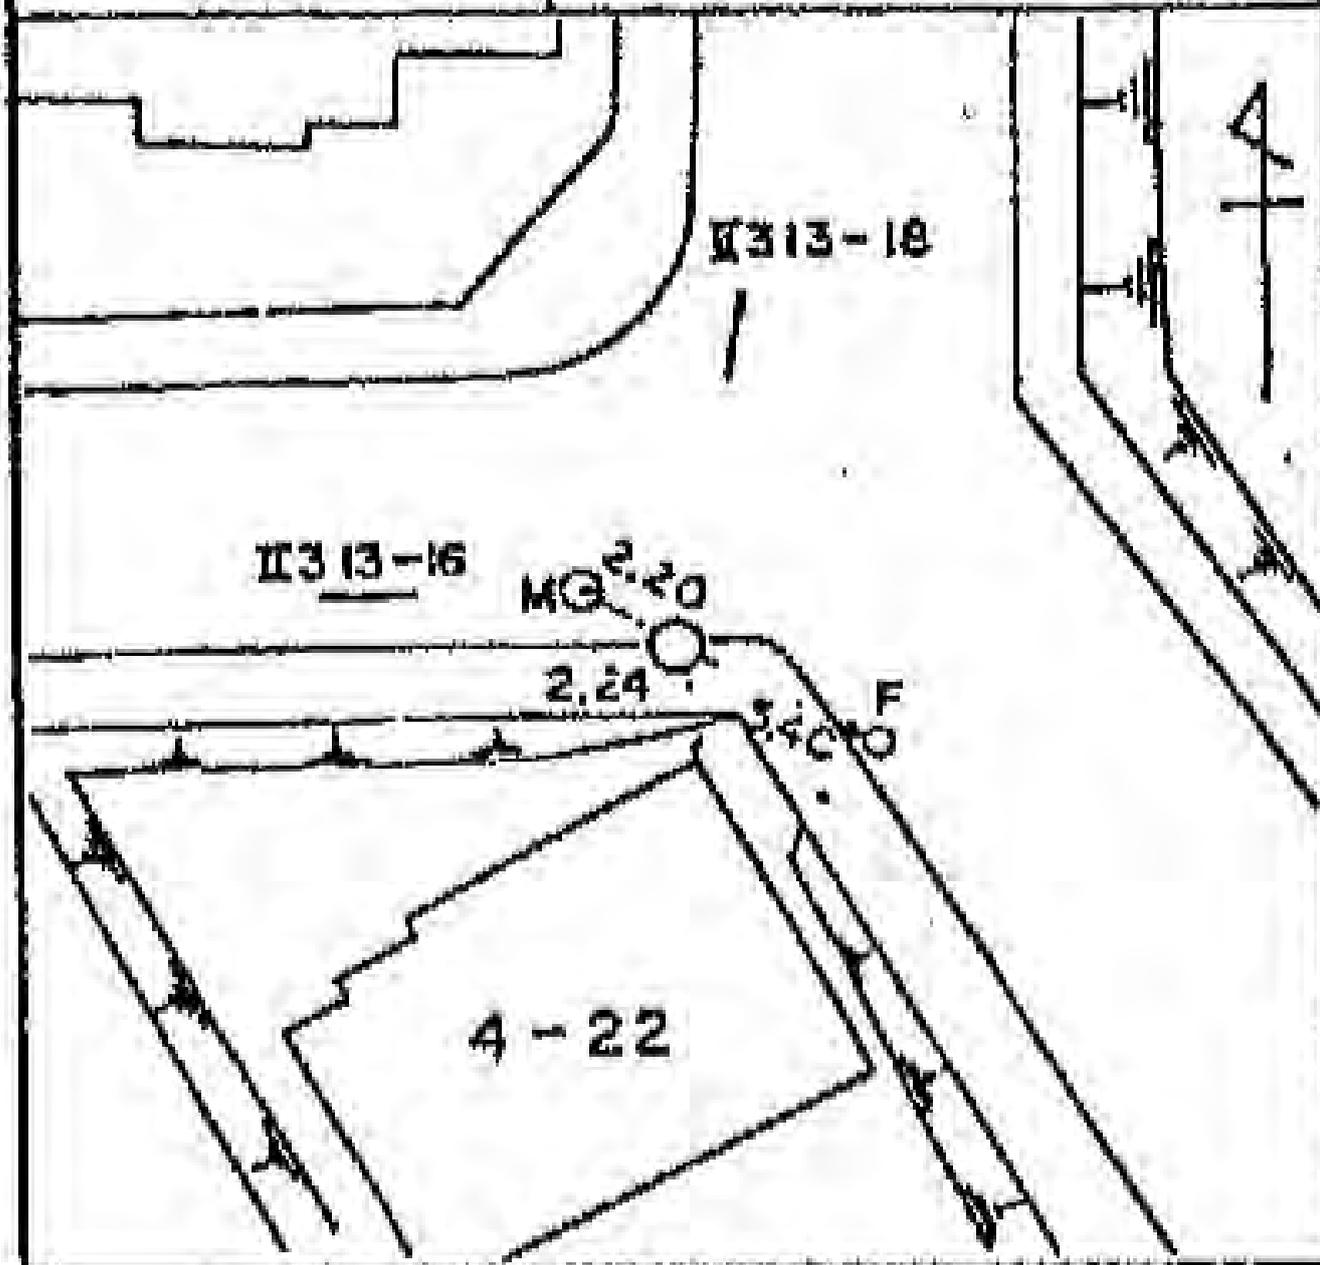

所在地

横滨市緑区佐田南四丁目二十号地先

標識ノ種類

木杭。標石。刻印

鉄。鑄物杭


点番号

18


線番号

II 313

要 図

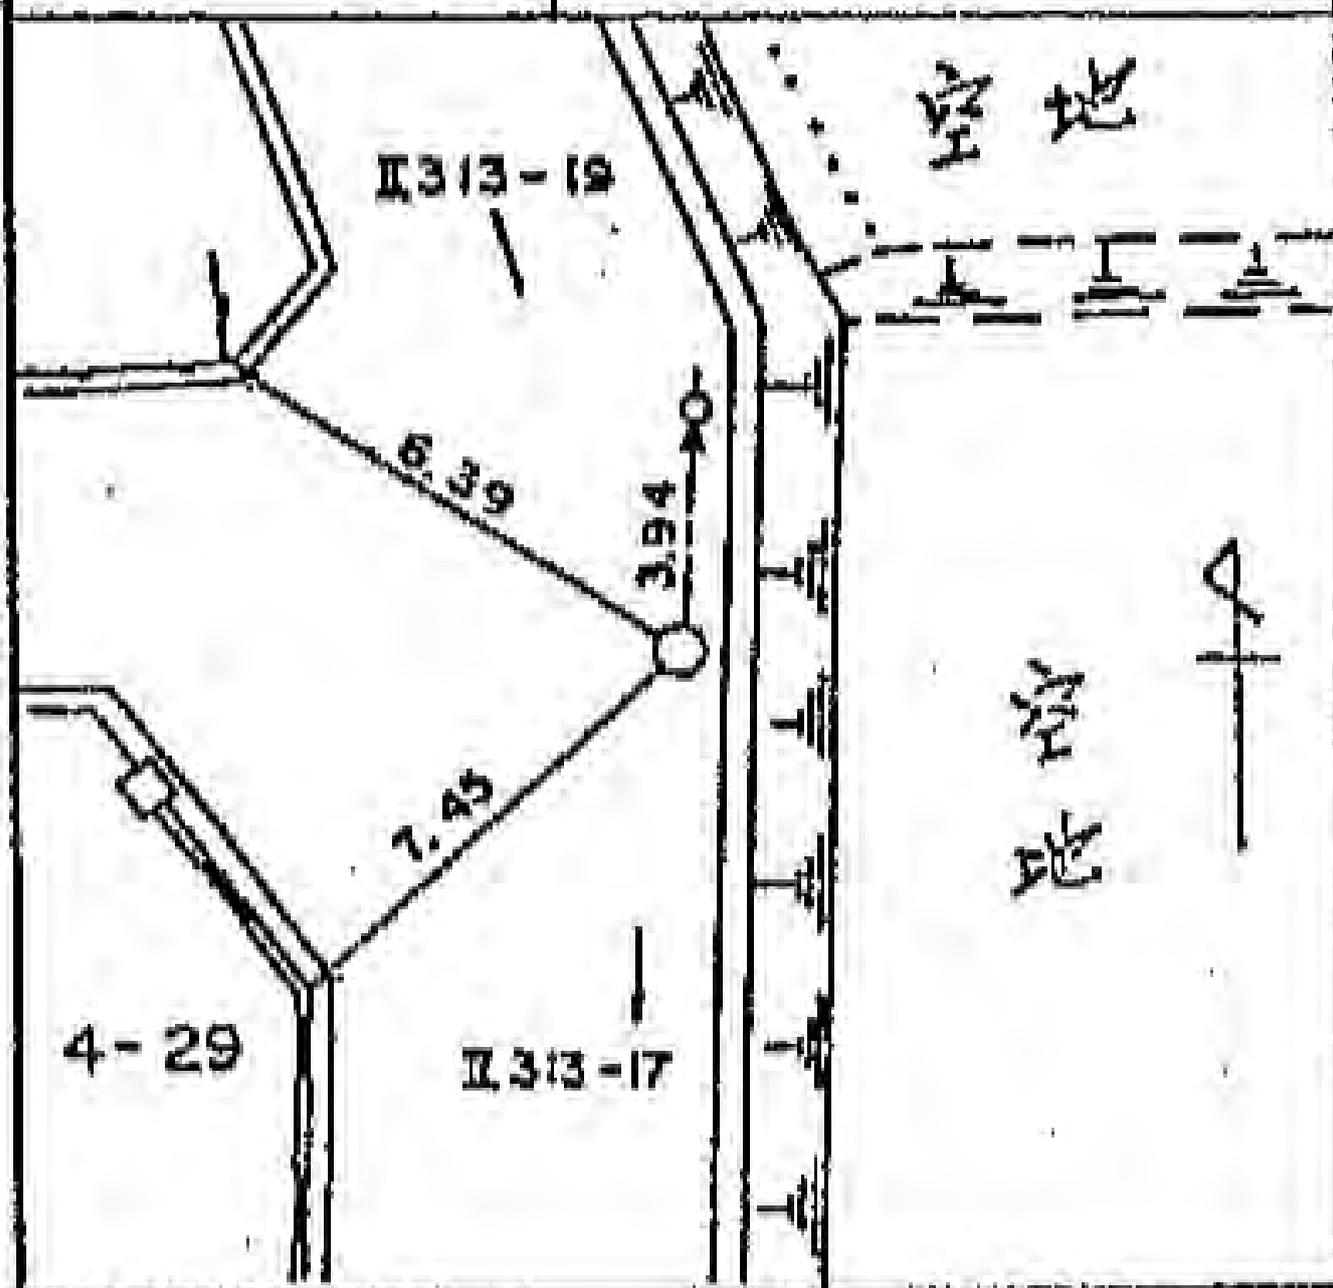

線番号	区番号	標識ノ種類	所在地
II 313	19	木杭。標石。刻印	横濱市緑区窪田町十二丁目五十五番九号先
要	図	①。鋳物杭	

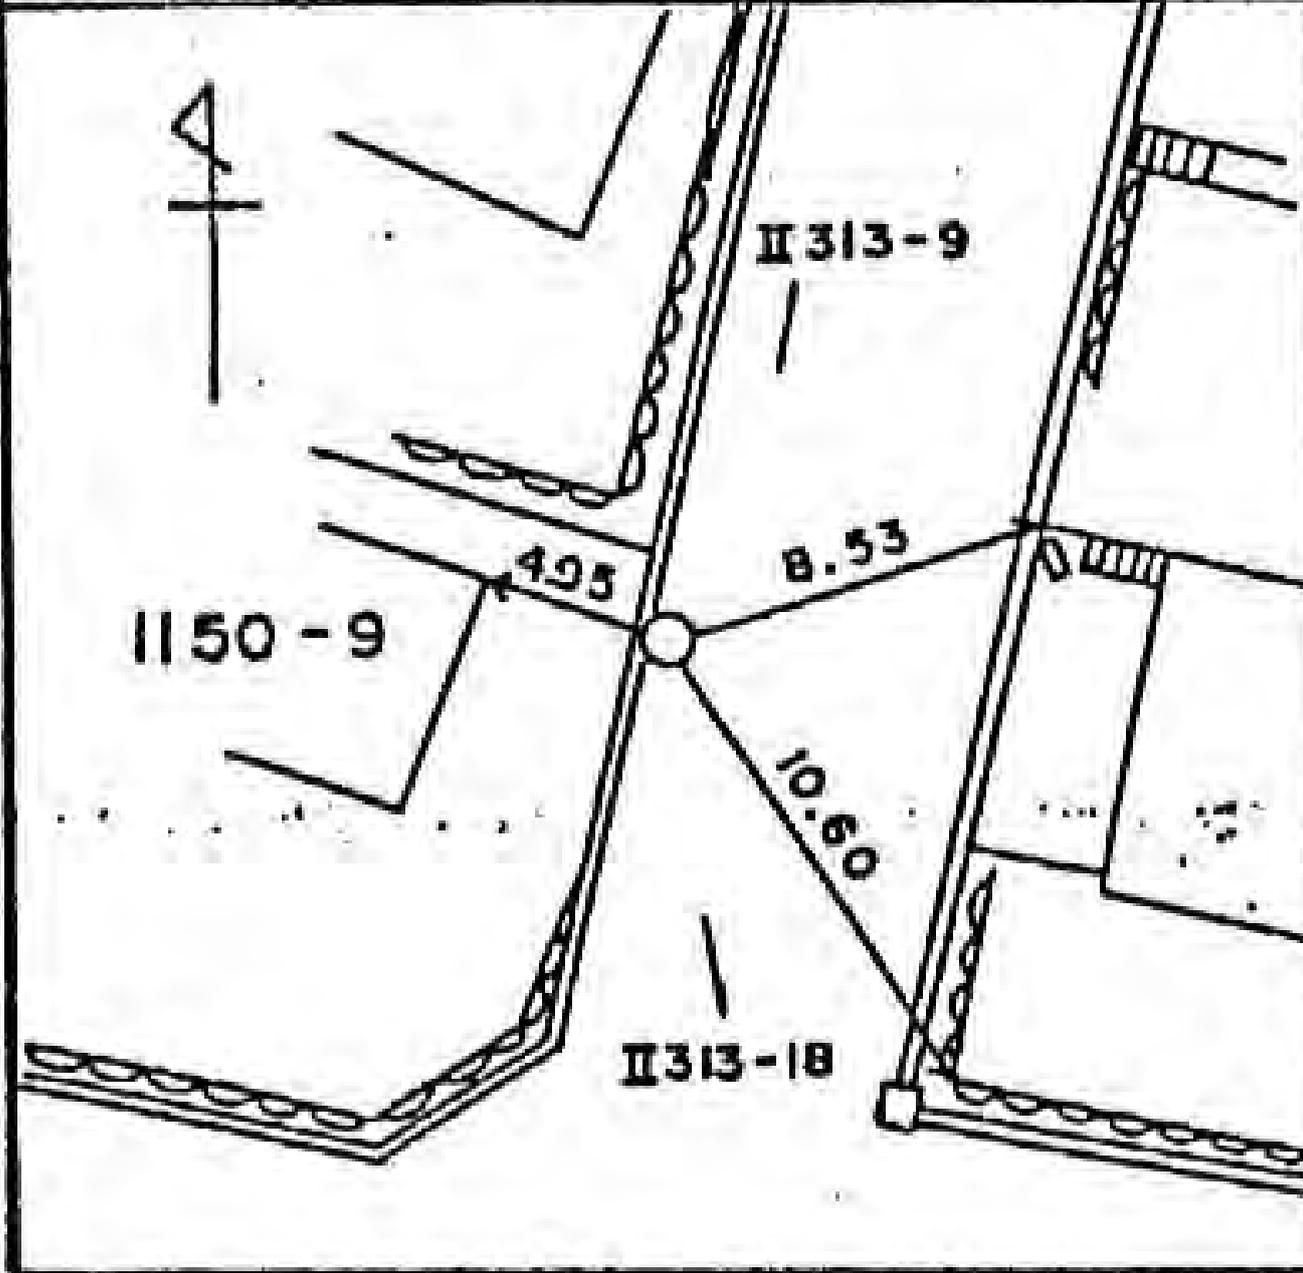

所在地

横滨市緑区箕田町三丁目二番二号地

標識ノ種類

木杭。標石。刻印

①。鑄物杭

加算点


20


線番号

II 313

要

図

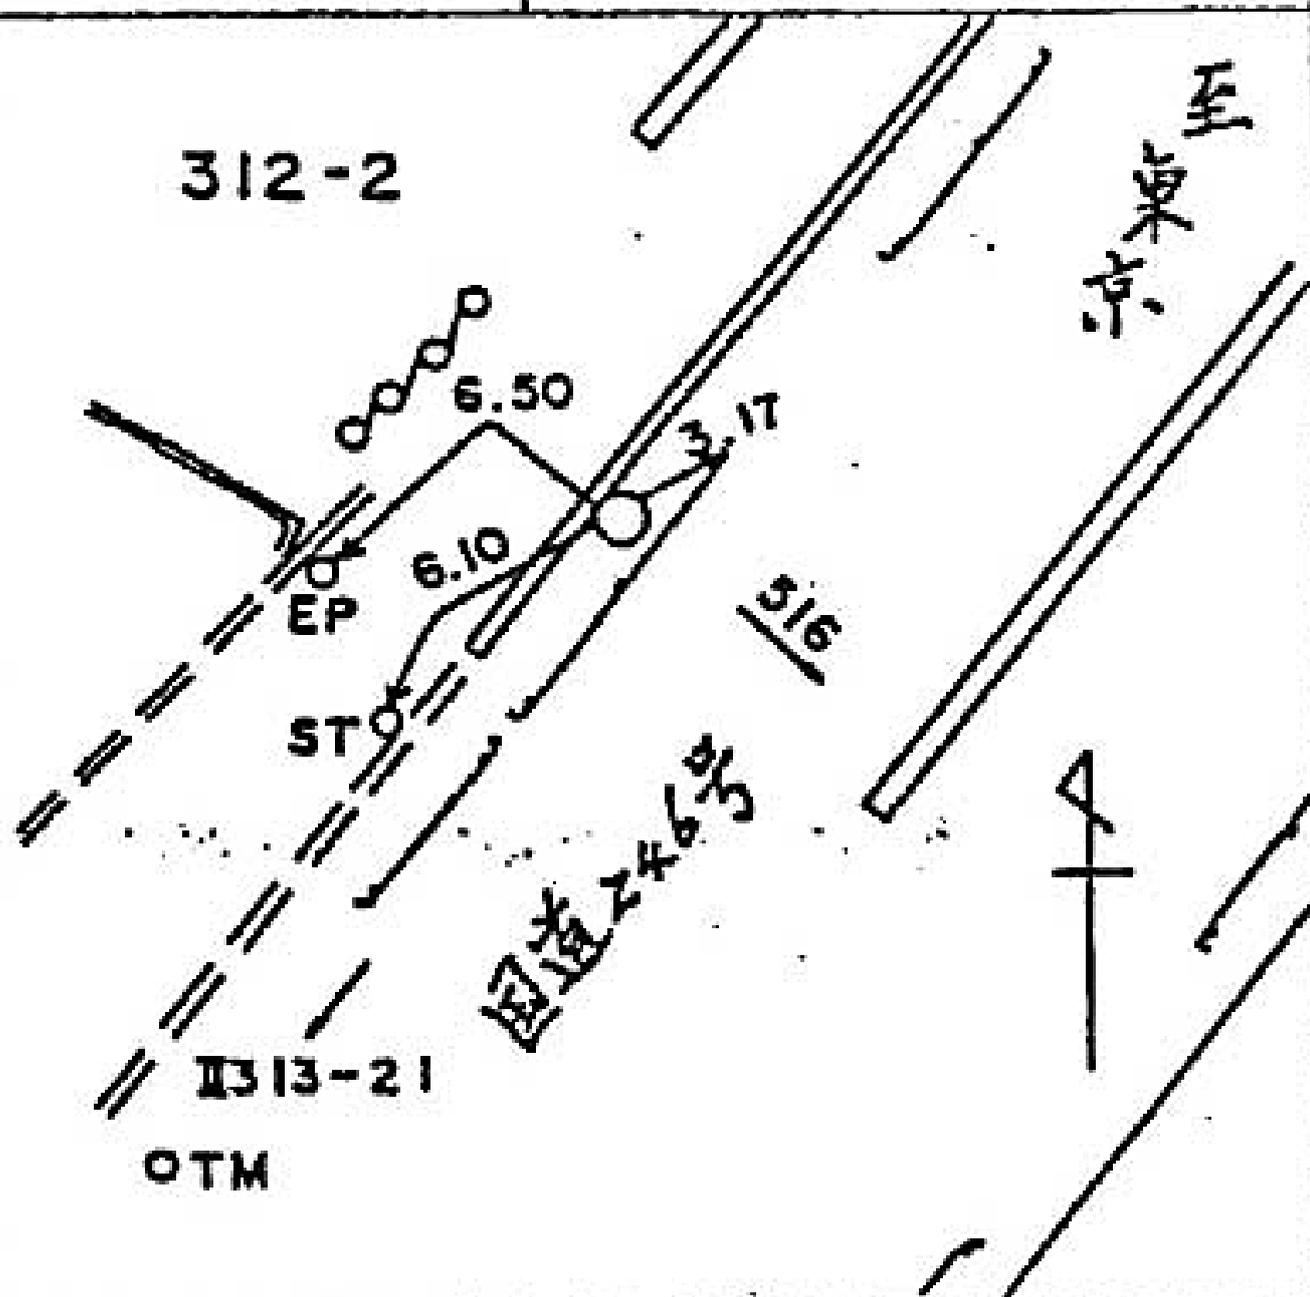

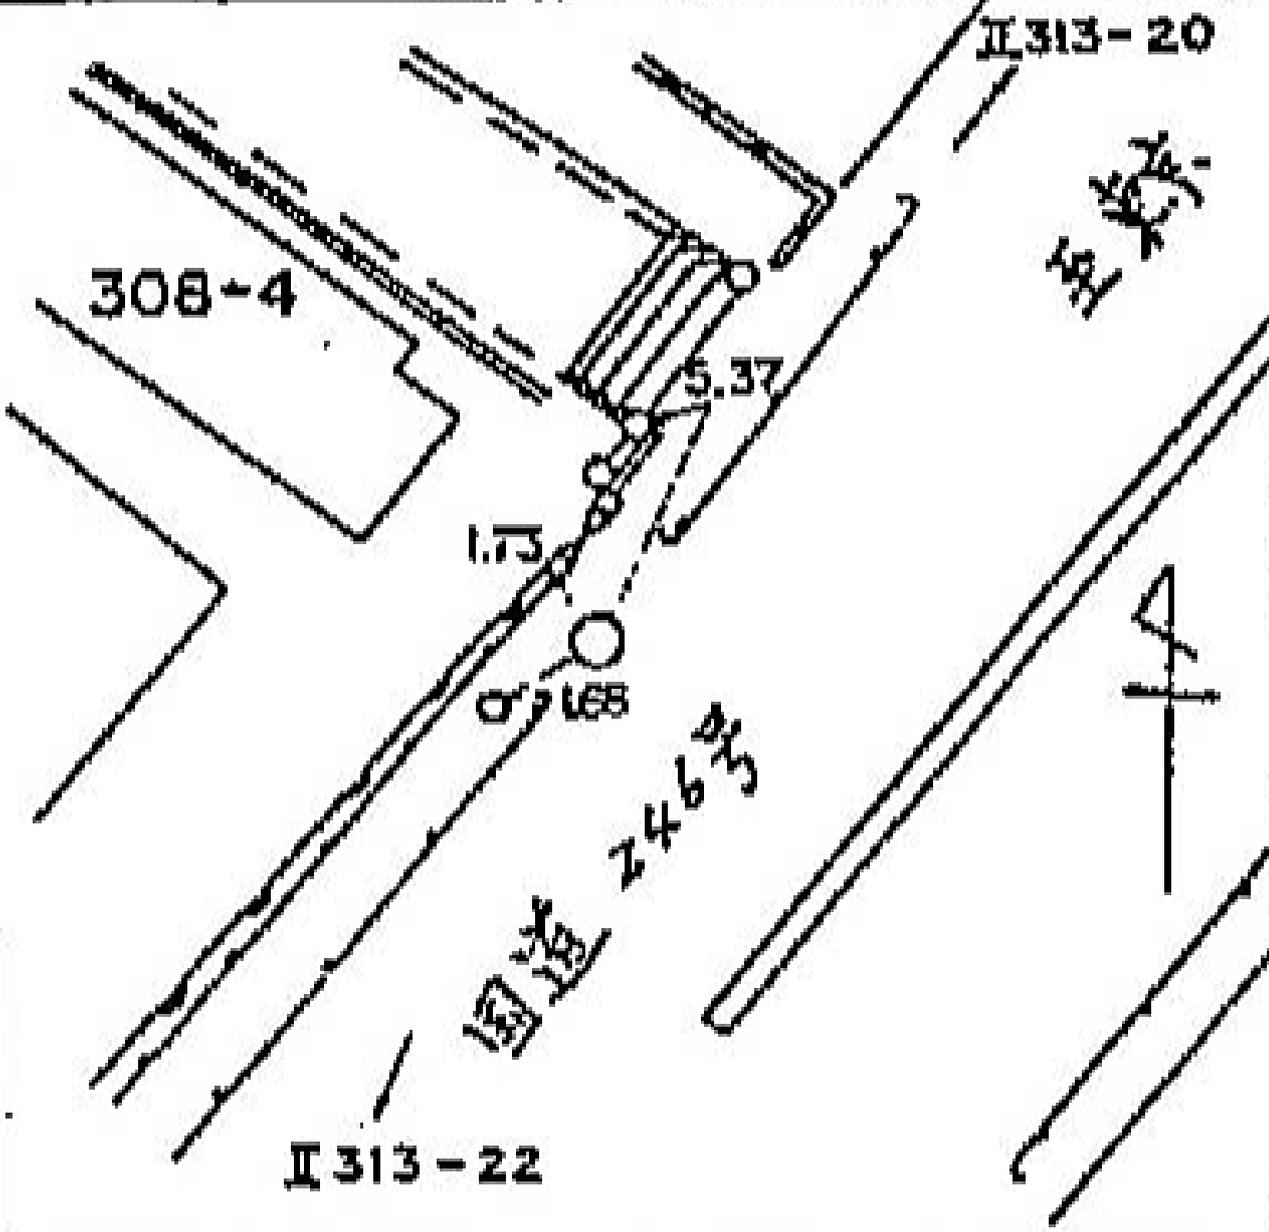線番号	号	標識ノ種類	所在地
II 313	21	木杭。標石。刻印	横浜市緑区篠田町三〇、白根光
要 図		 鉄。 鑄物杭	
			

所在地


標識ノ種類

木杭・標石・刻印

鉄・鋳物杭

点番号


22

線番号


II 313

埋

込

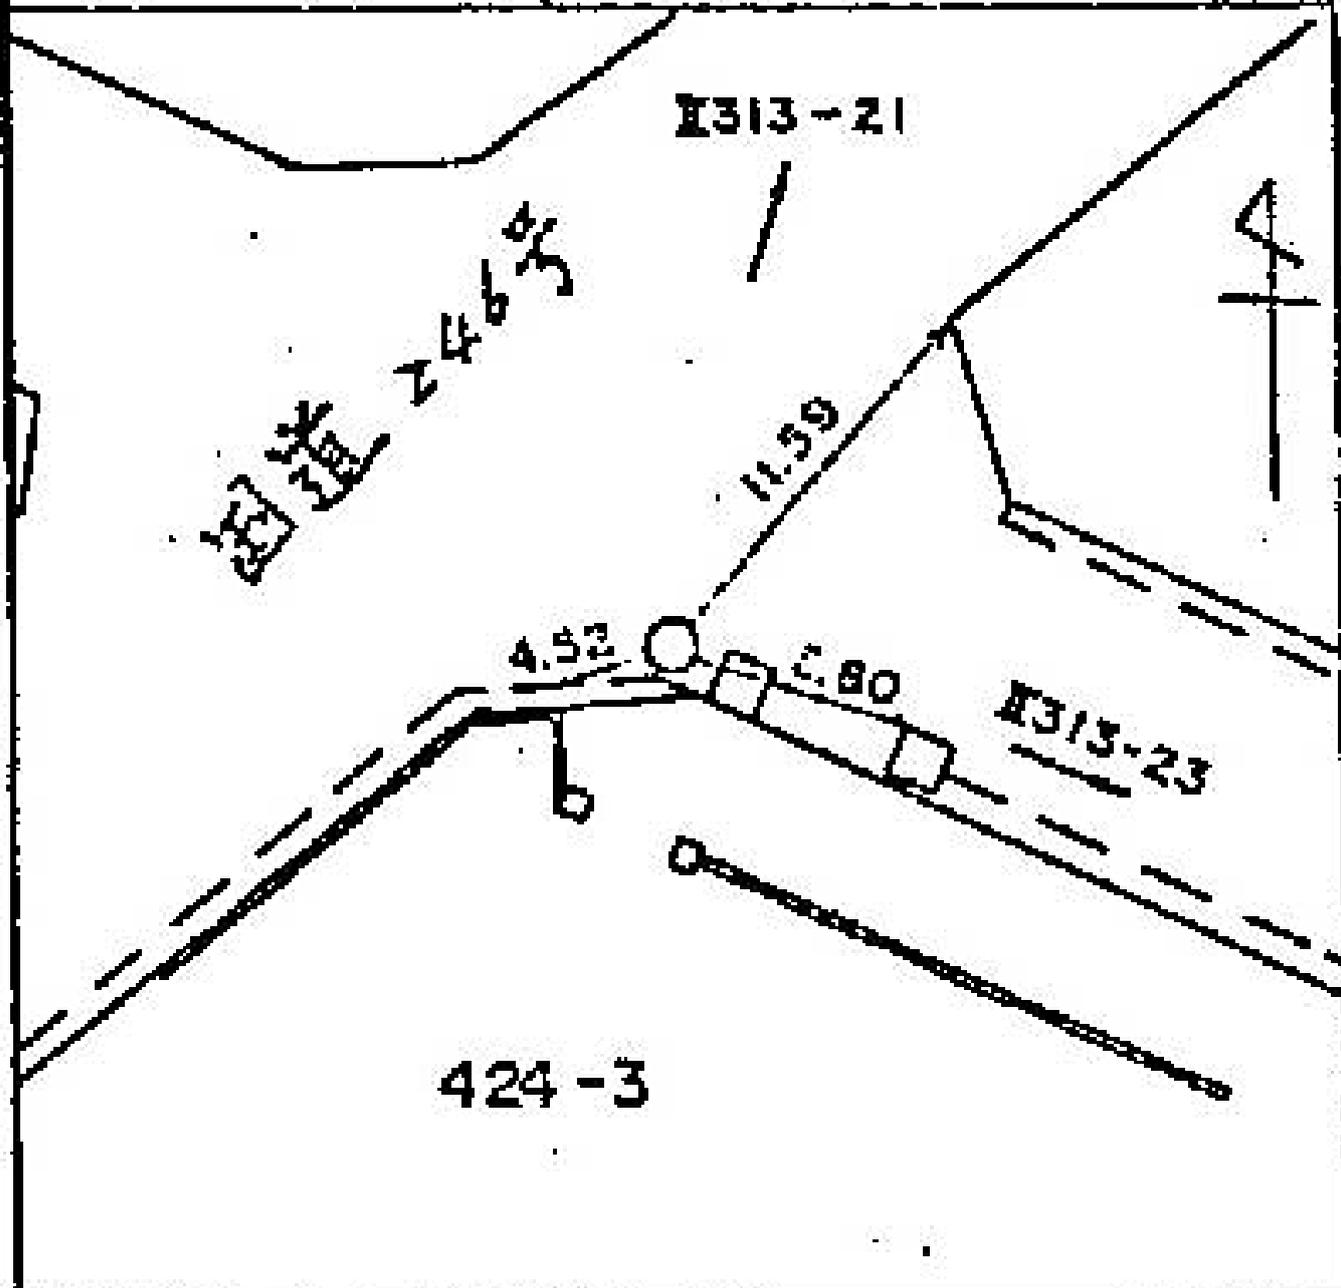

線番号	点番号	標識ノ種類	所在地
II313	23	木杭・標石・刻印	横浜市塚田町三六〇番地先
要	図	①・鋳物杭	

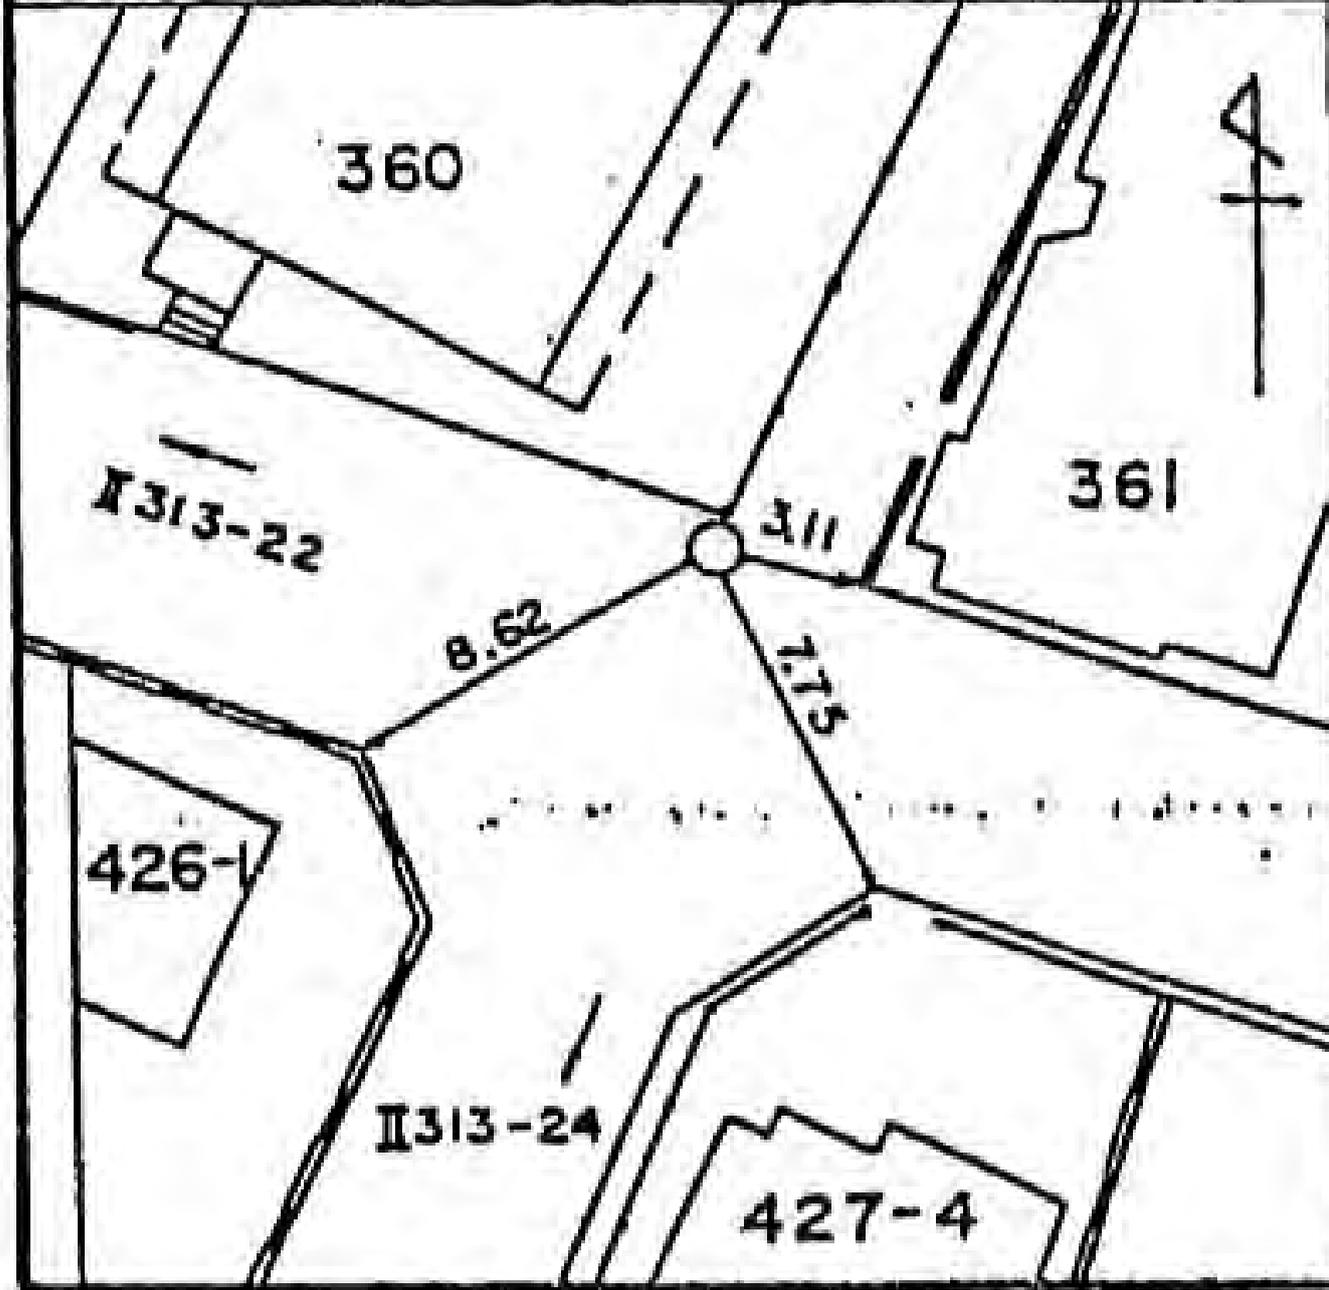

所在地

横浜市緑区篠田町 白三三番地六号

標識ノ種類

木杭。標石。刻印

①。鋳物杭

点番号


24

線番号


II 313

要

図

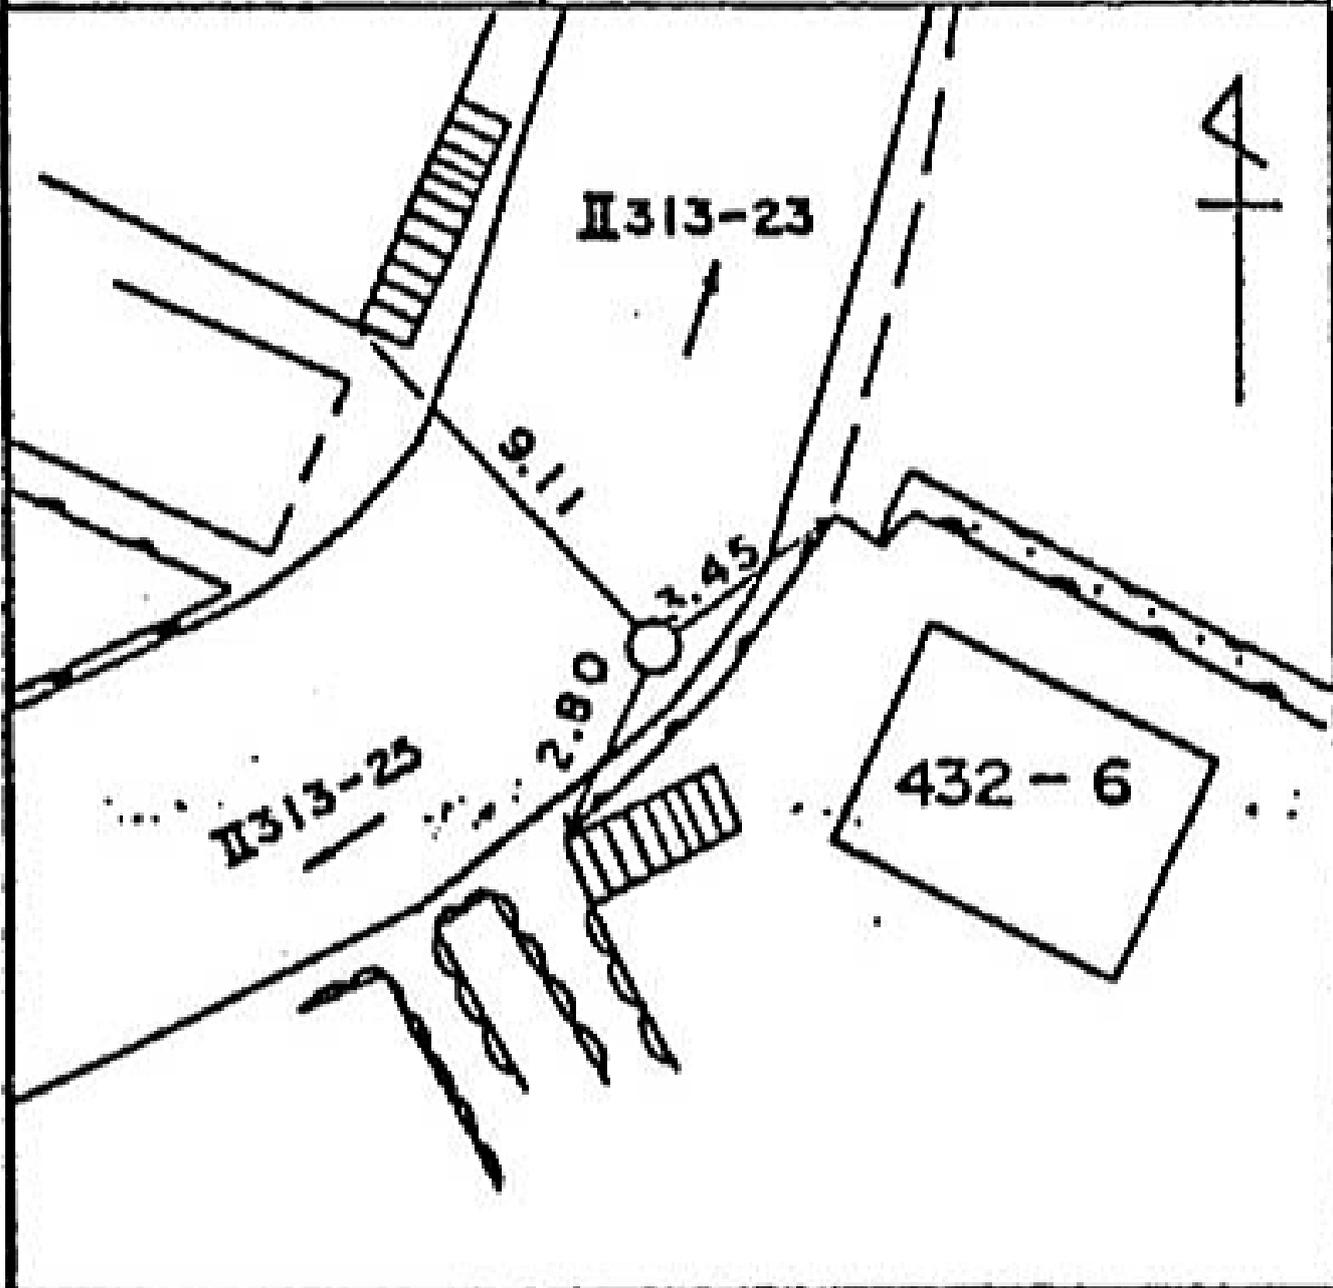


線番号	項番号	標識ノ種類	所在地
II 313	25	木杭。標石。刻印	横濱市緑区荏田町三八番地
票	☒	紙。鑄物杭	

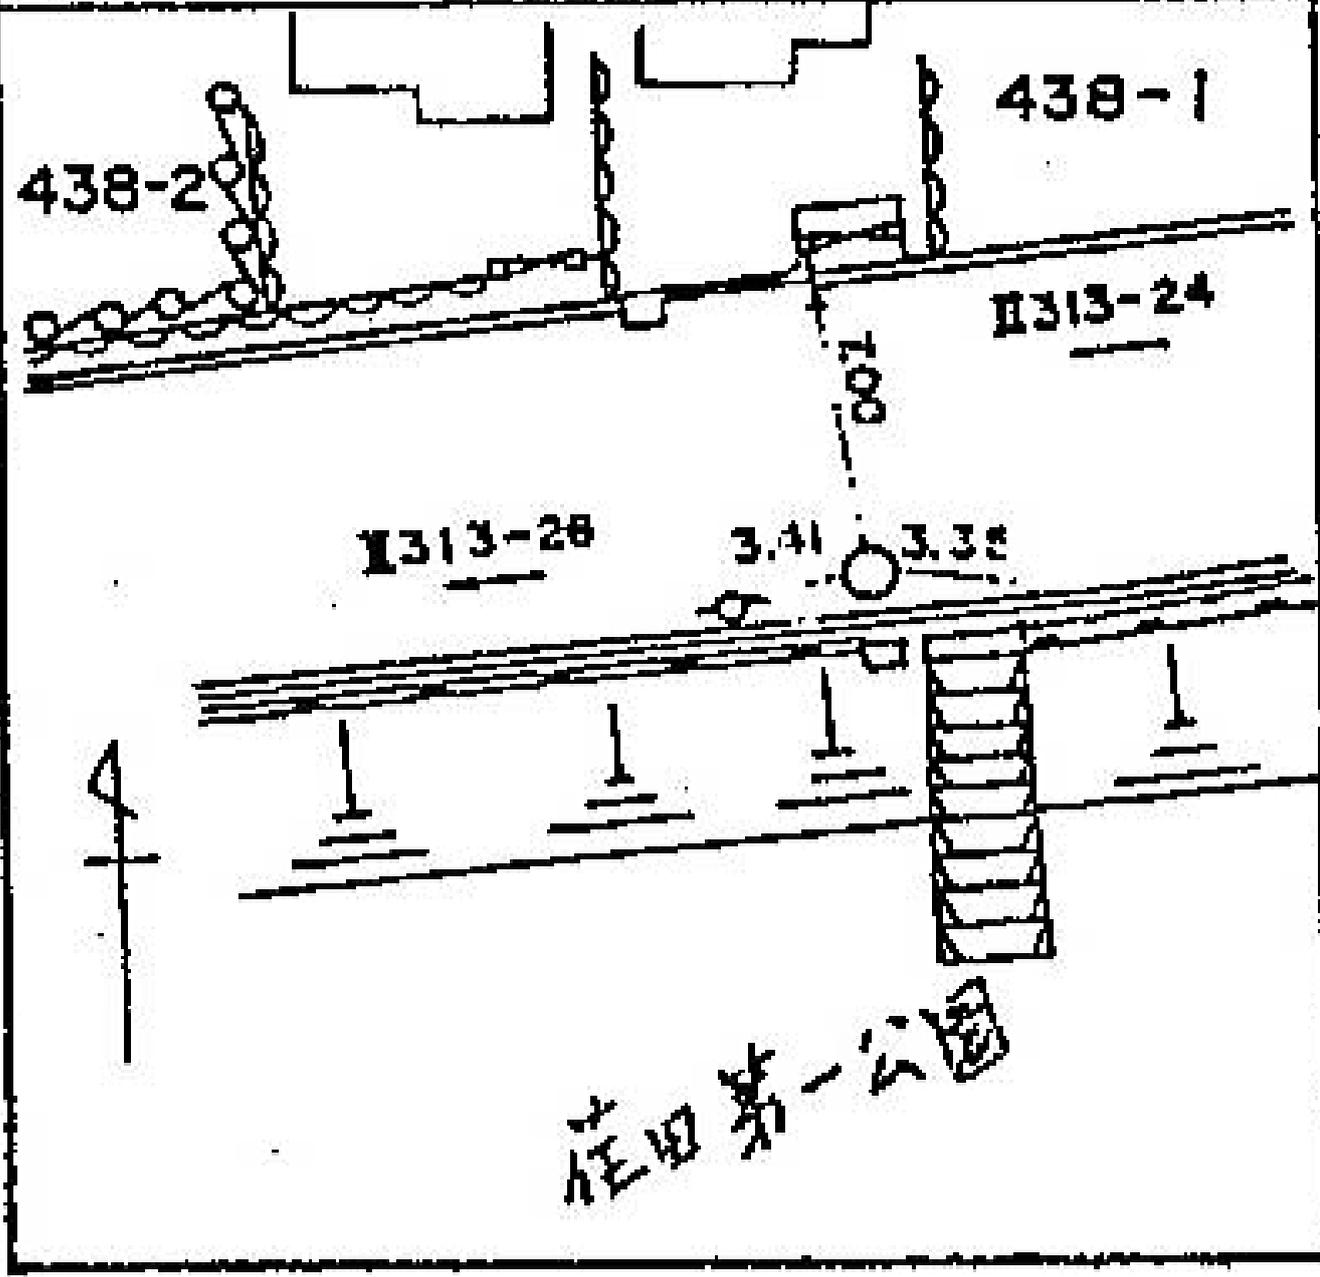



線番号	点番号	標識ノ種類	所在地
Ⅱ313	27	木杭・標石・刻印	横浜市緑区荏田町四三七番十号先
要	☒	①・鋳物杭	

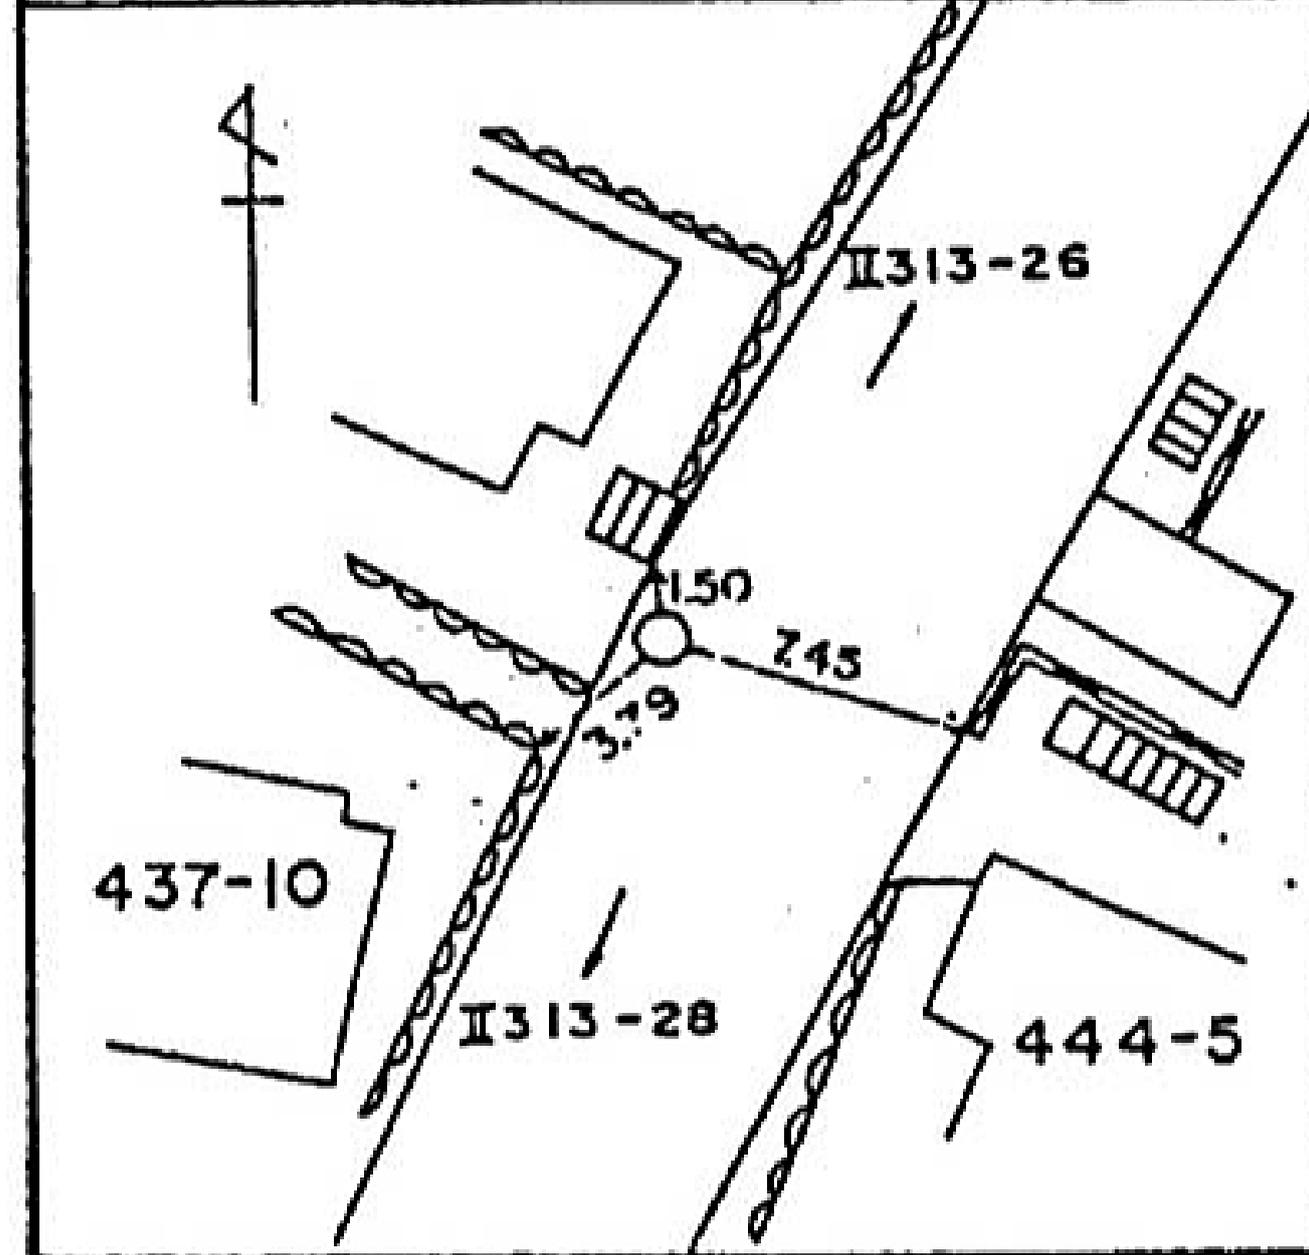

横浜市緑区荏田町四三七番十号先

所在地

横滨市緑区荏田町白六番一丁目

標識ノ種類

木杭。標石。刻印

鋳。鑄物杭

点番号

28

線番号

Ⅱ313

要

図

446-1

Ⅱ313-27


8.63

1.25


11.19

Ⅱ313-29

P

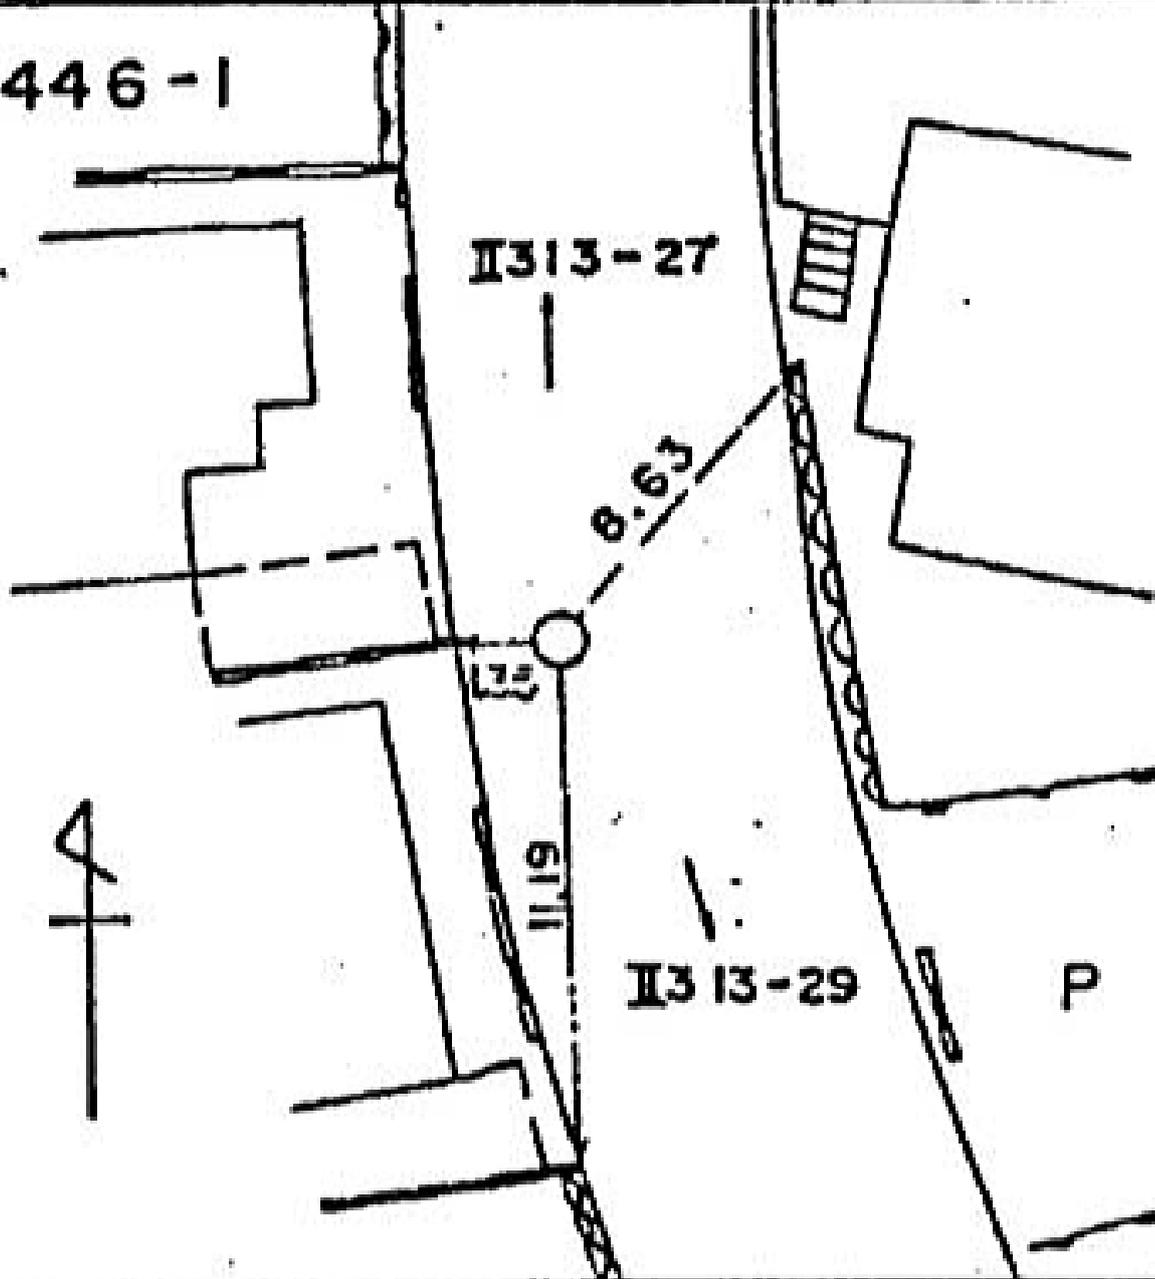

線番号	点番号	標識ノ種類	所在地
II313	30	木杭。標石。刻印	横浜市磯区笹田町二四番地先
要 図		①。鑄物杭	

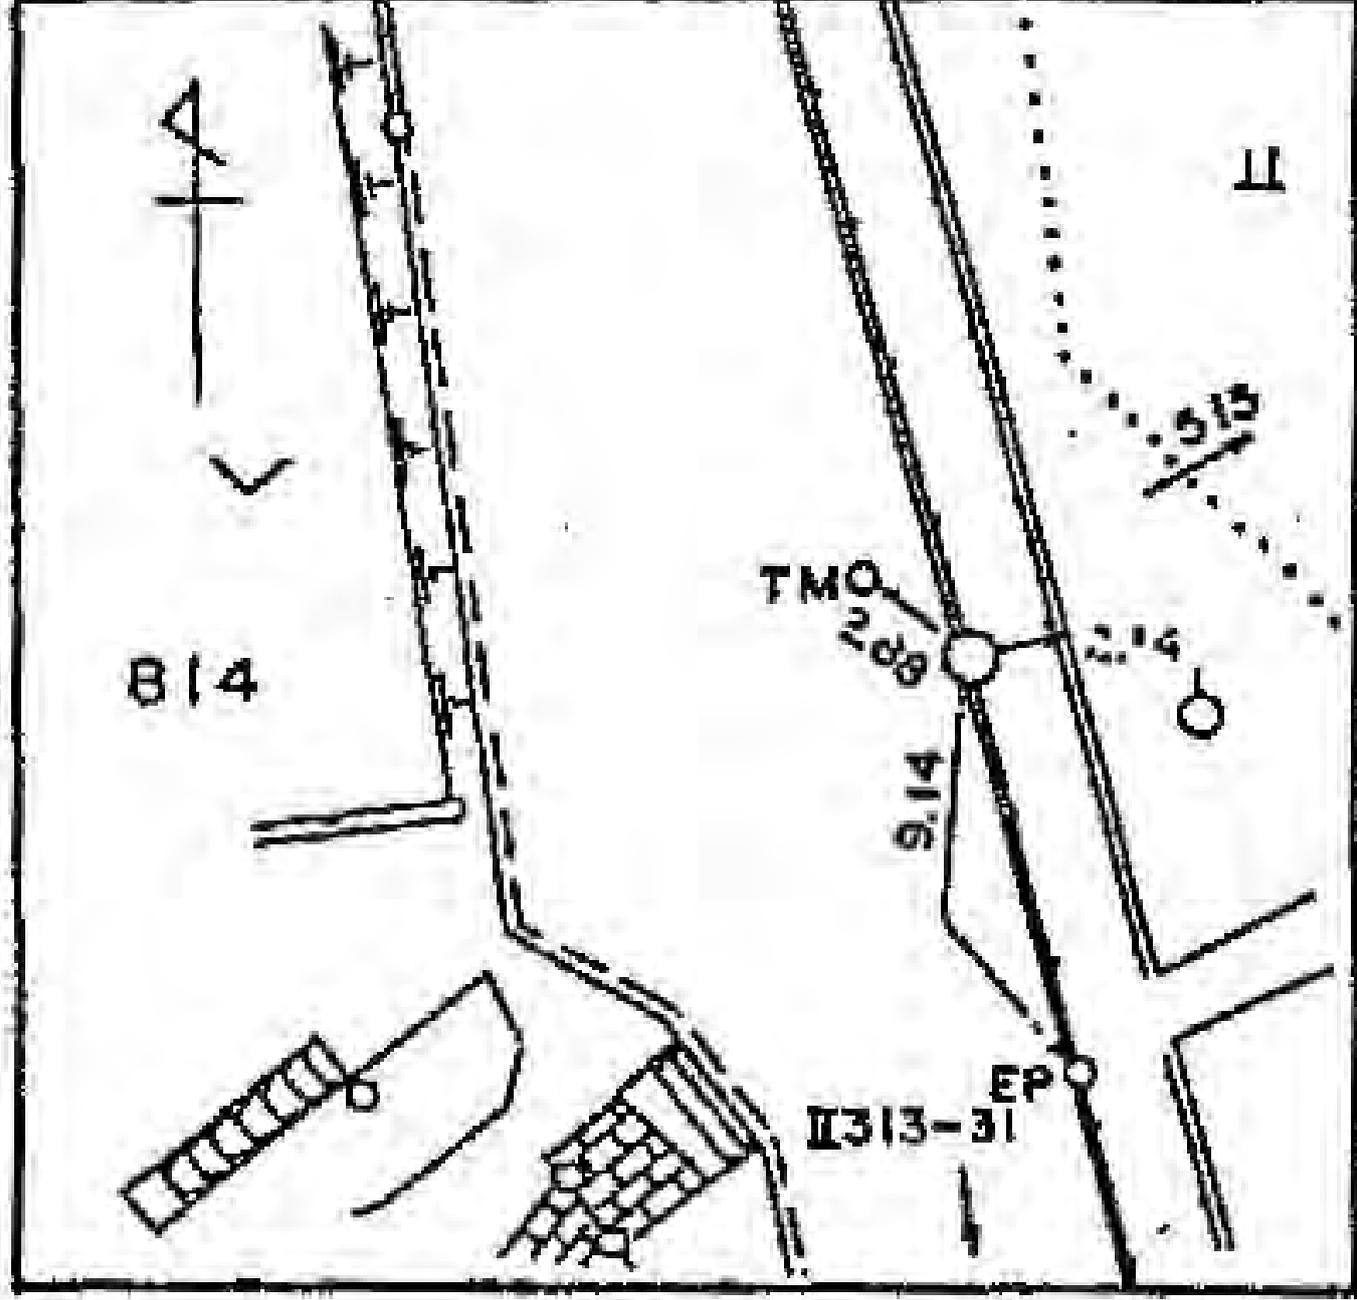

所在地

横浜市緑区篠田町六二番地先

標識ノ種類

木杭・標石・刻印

①・鋳物杭

点番号


31

線番号


II313

要

図

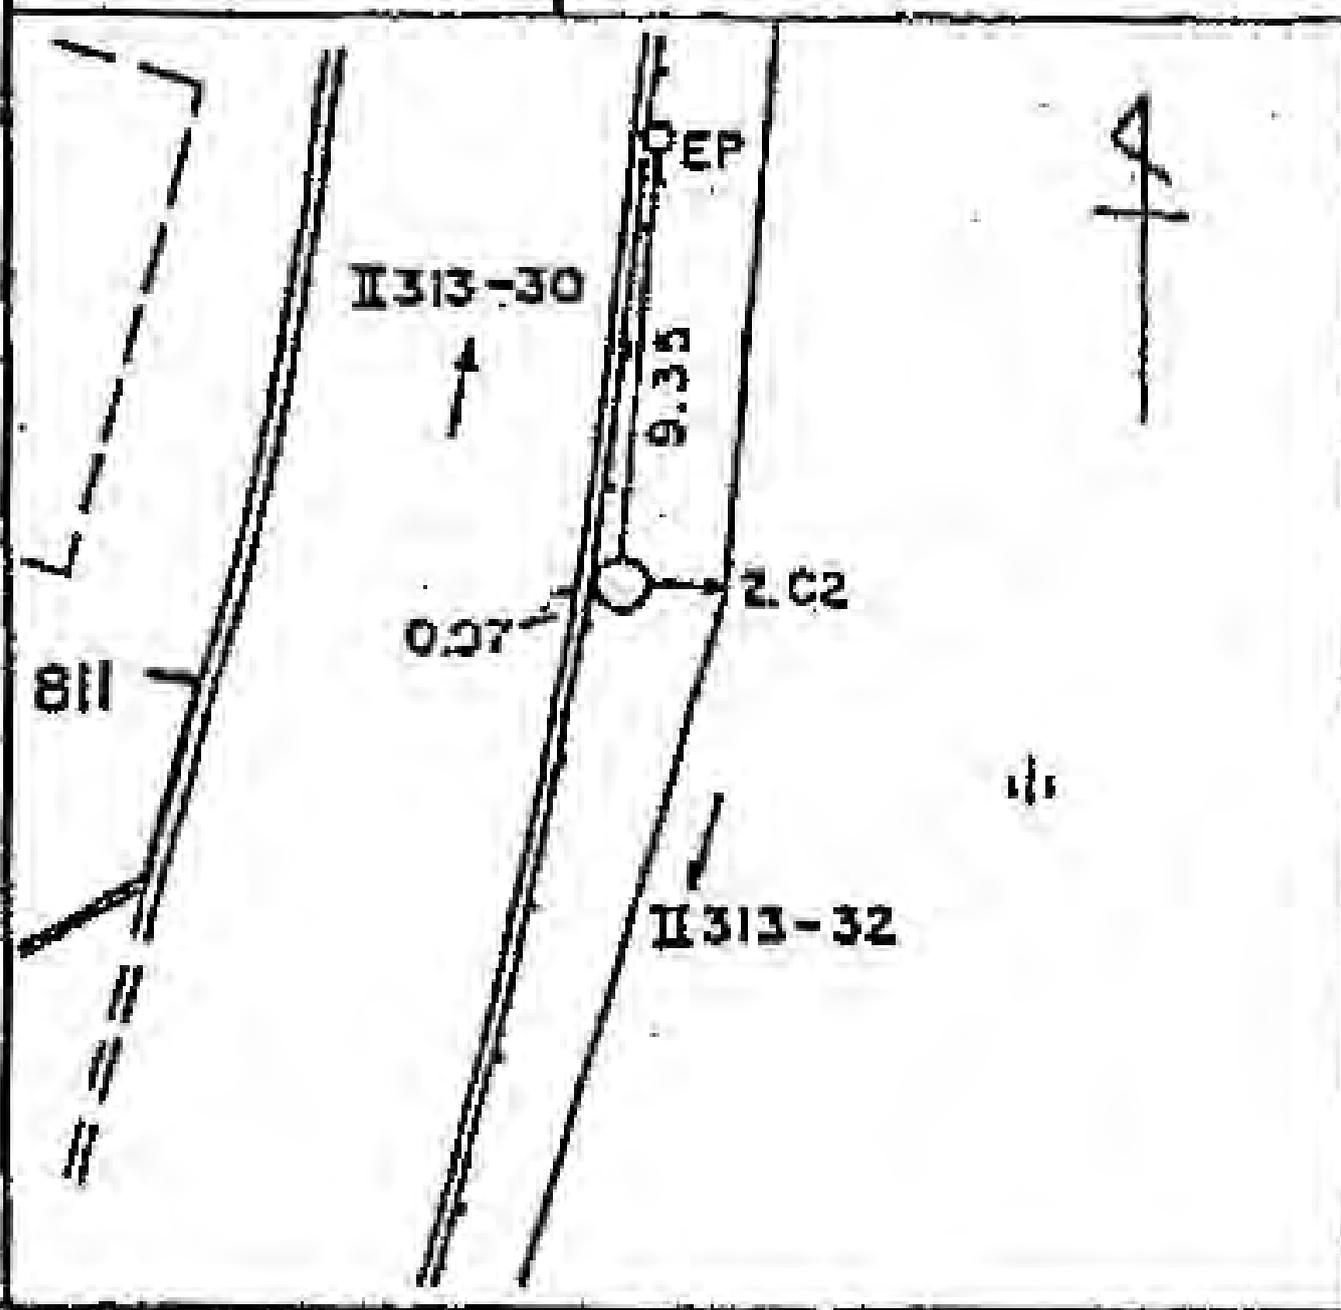

線番号	点番号	標識ノ種類	所在地
II313	32	木杭・標石・刻印	横浜市緑区佐田町一〇三番三号地
要	図	 鋳物杭	

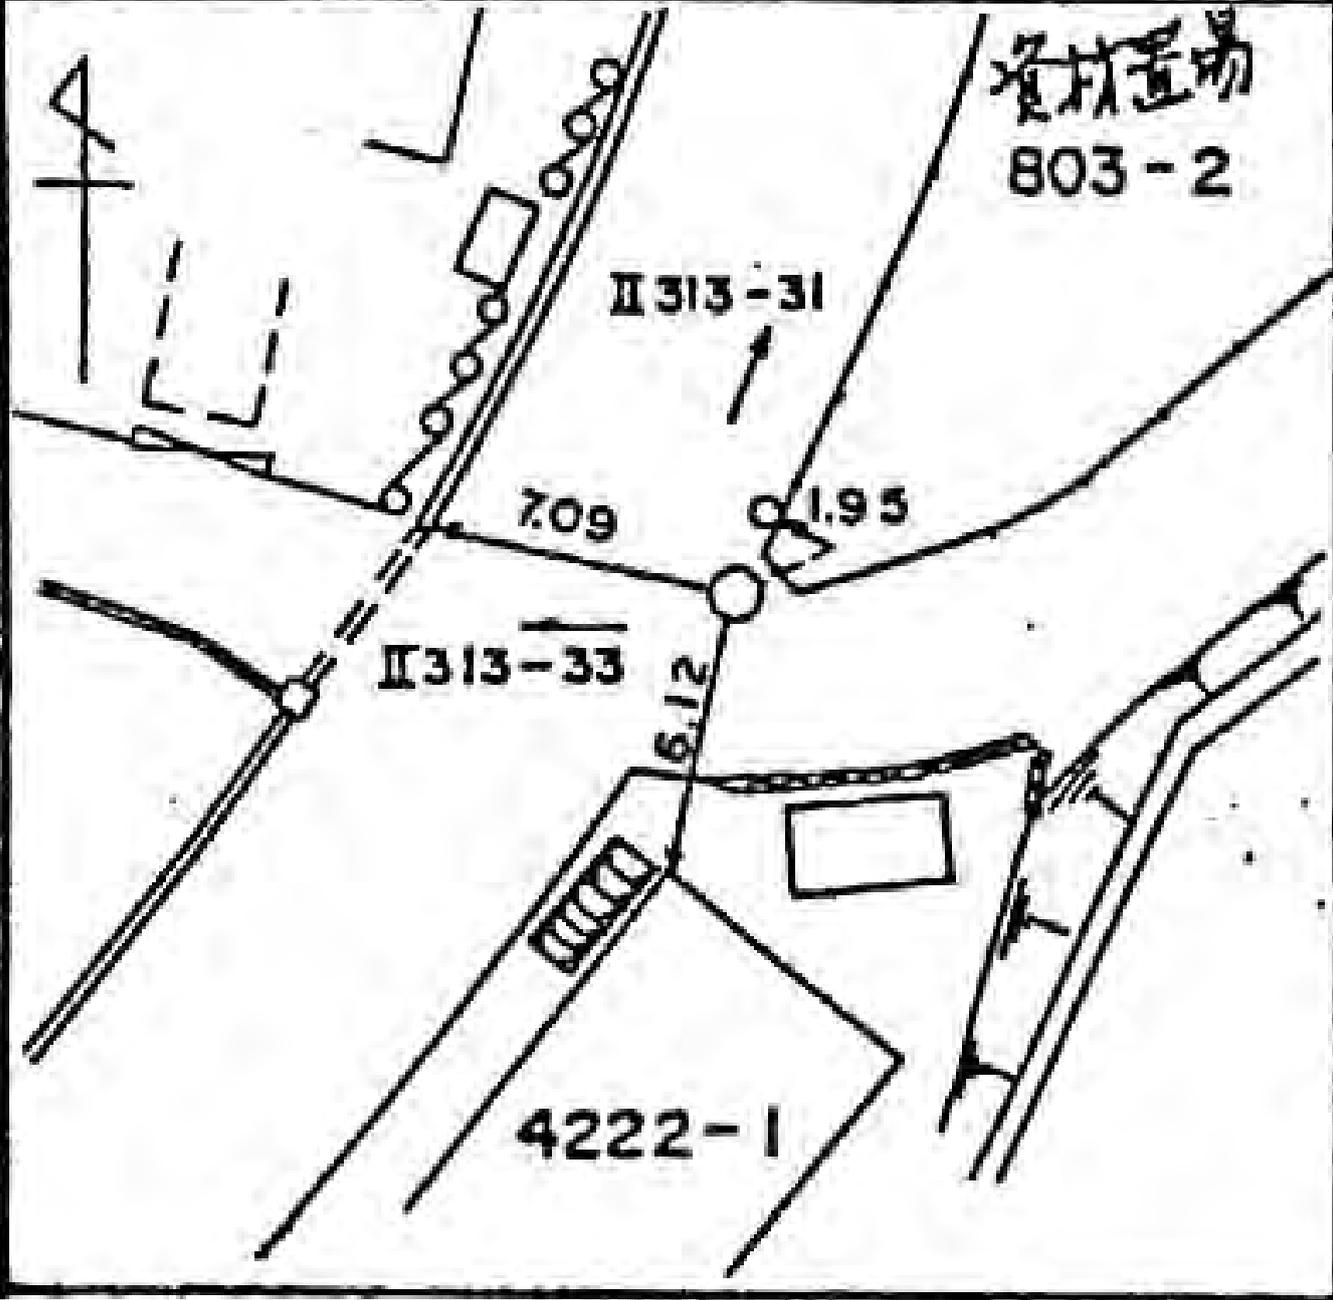

所在地

横浜市緑区篠田町一三七番地先

標識ノ種類

木杭。標石。刻印

①。鋳物杭

線番号


II313

点番号

33

要

☒

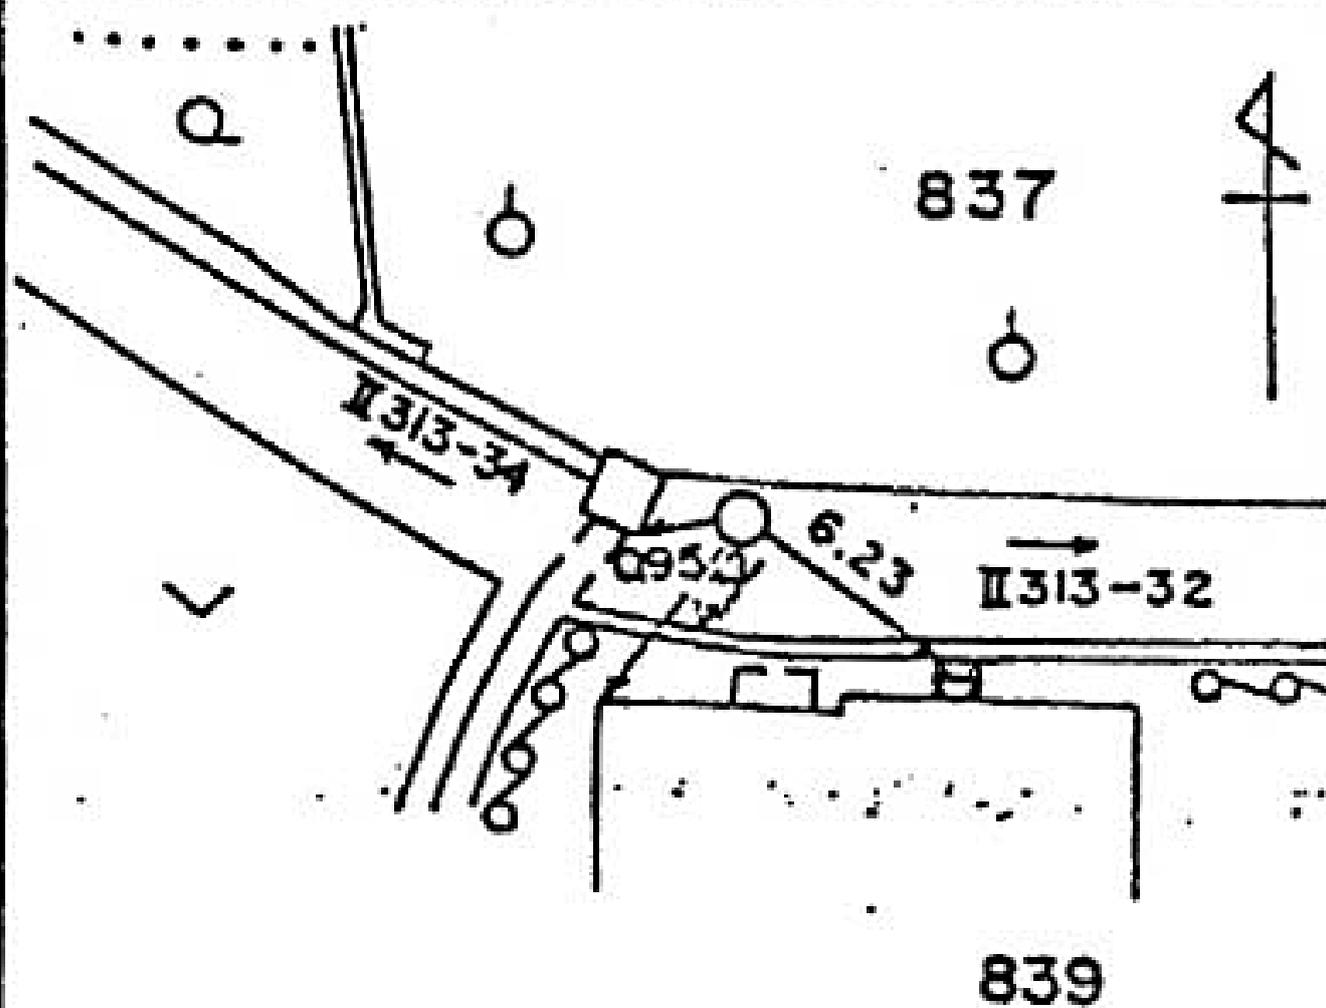



所在地

横浜市緑区篠田町八丁目番地七

標識ノ種類

木杭。標石。刻印

鉄。鑄物杭


加算券

35


観番号

Ⅱ 313

要 図

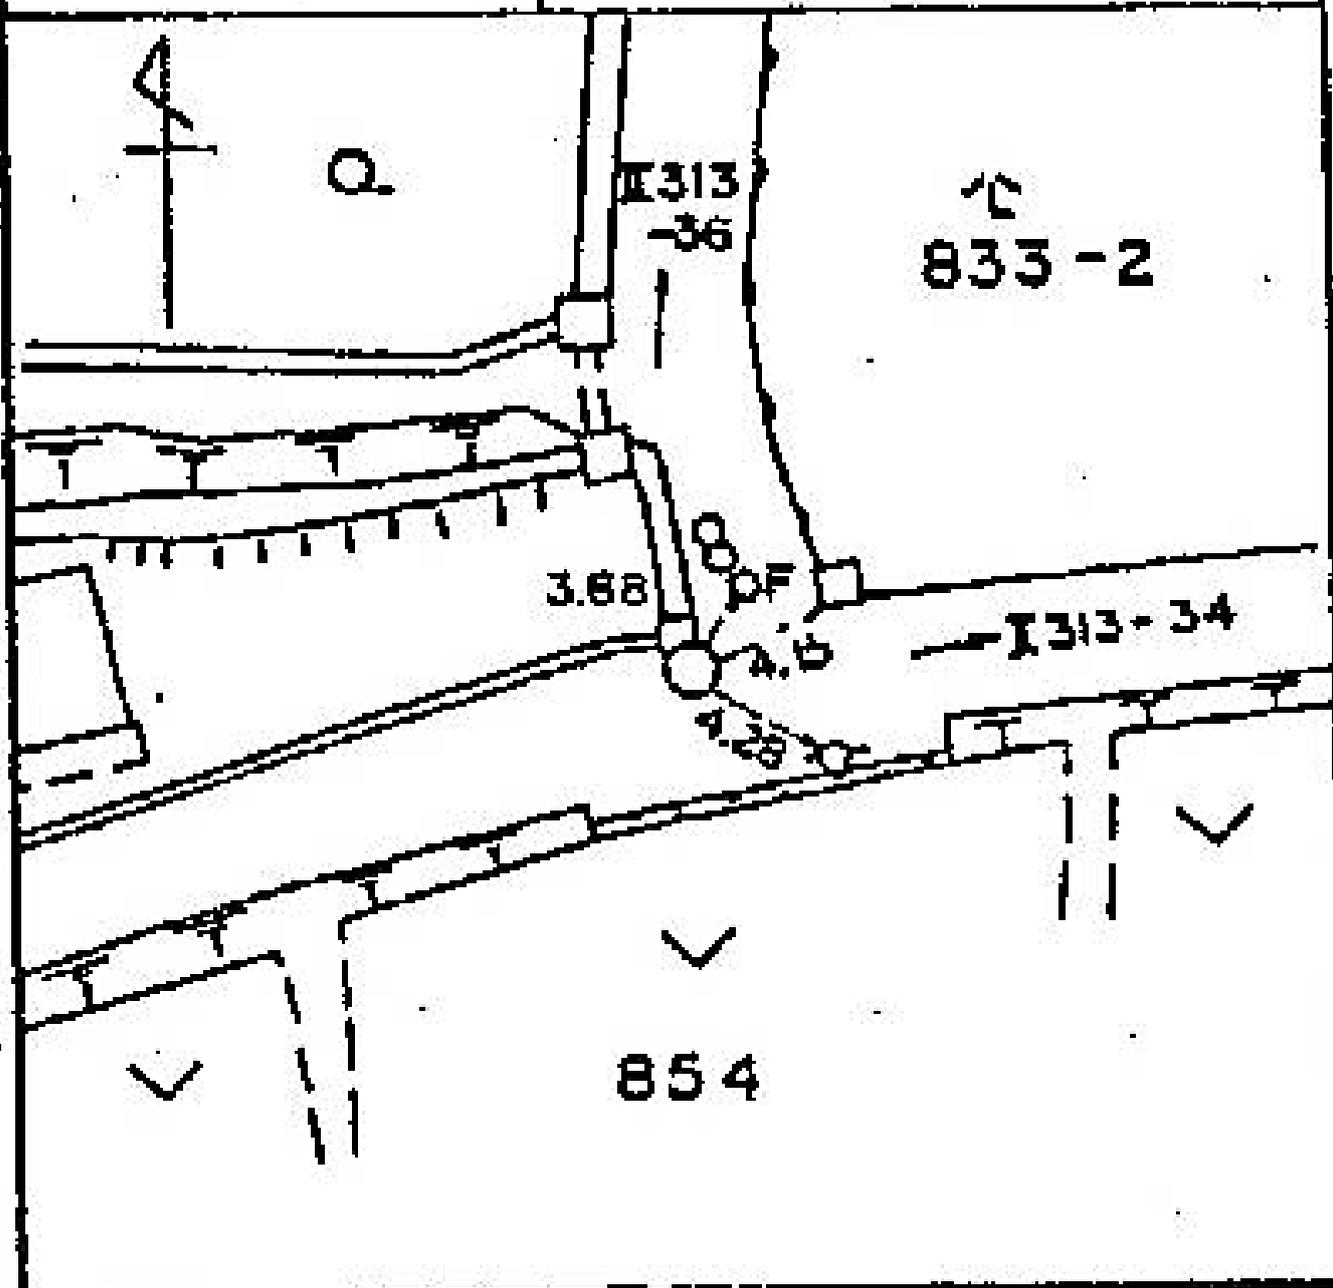

線番号	加番号	標識ノ種類	所在地
II 313	36	木杭。標石。刻印	横浜中緑区荏田町八七四番地先
要 図		①。鑄物杭	

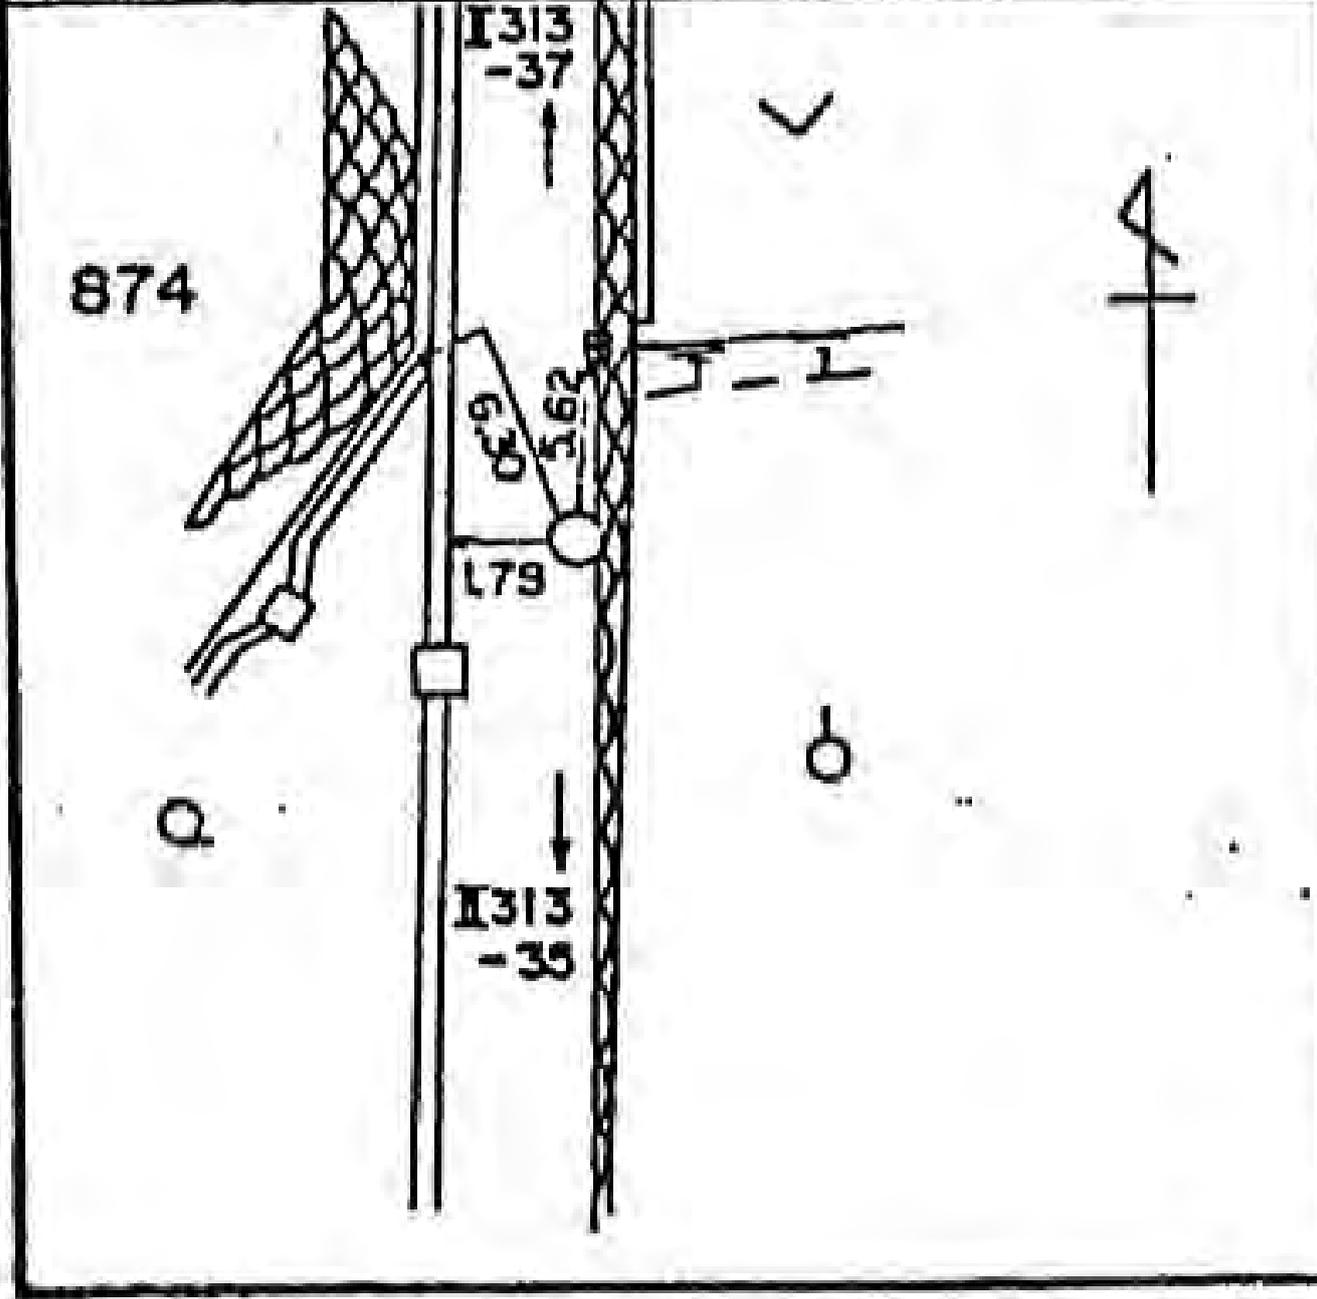

横浜中緑区荏田町八七四番地先

所在地

横滨市緑区篠田町一三二番二号先

標識ノ種類

木杭。標石。刻印

鋳。鑄物杭

測番号


37

線番号


II313

要

図

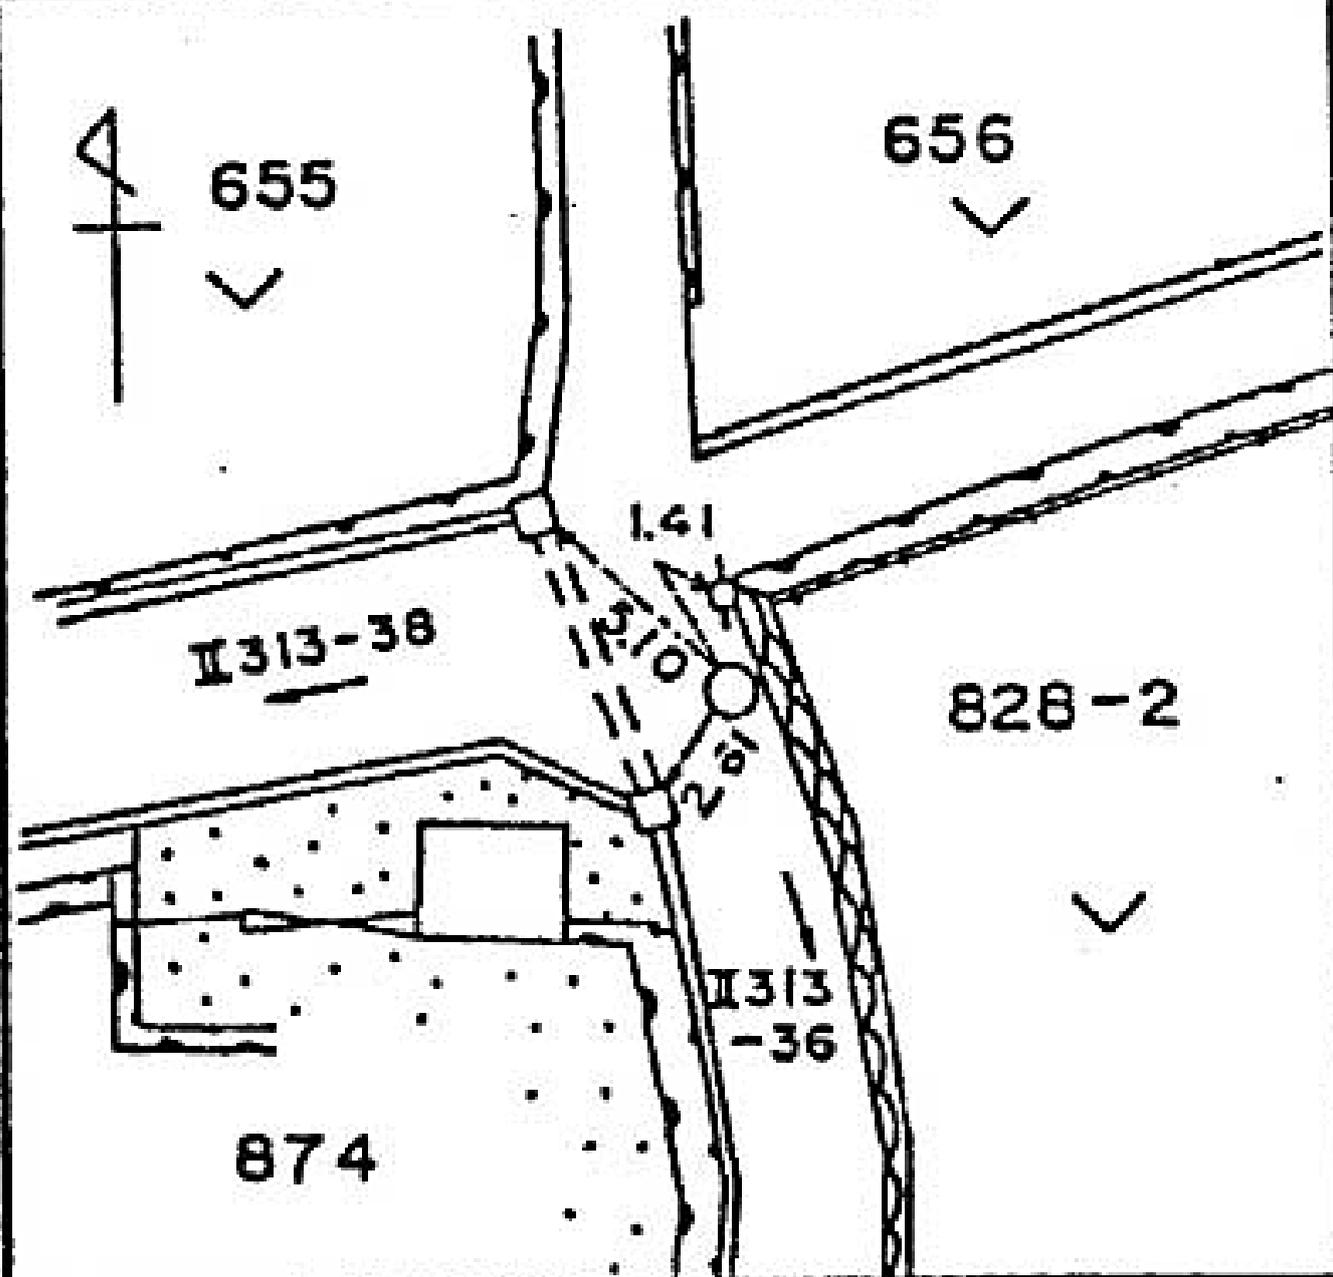

線番号	点番号	標識ノ種類	所在地
II 313	38	木杭・標石・刻印	横濱市緑正笹田所、七四番地先
要 図		 鋳物杭	

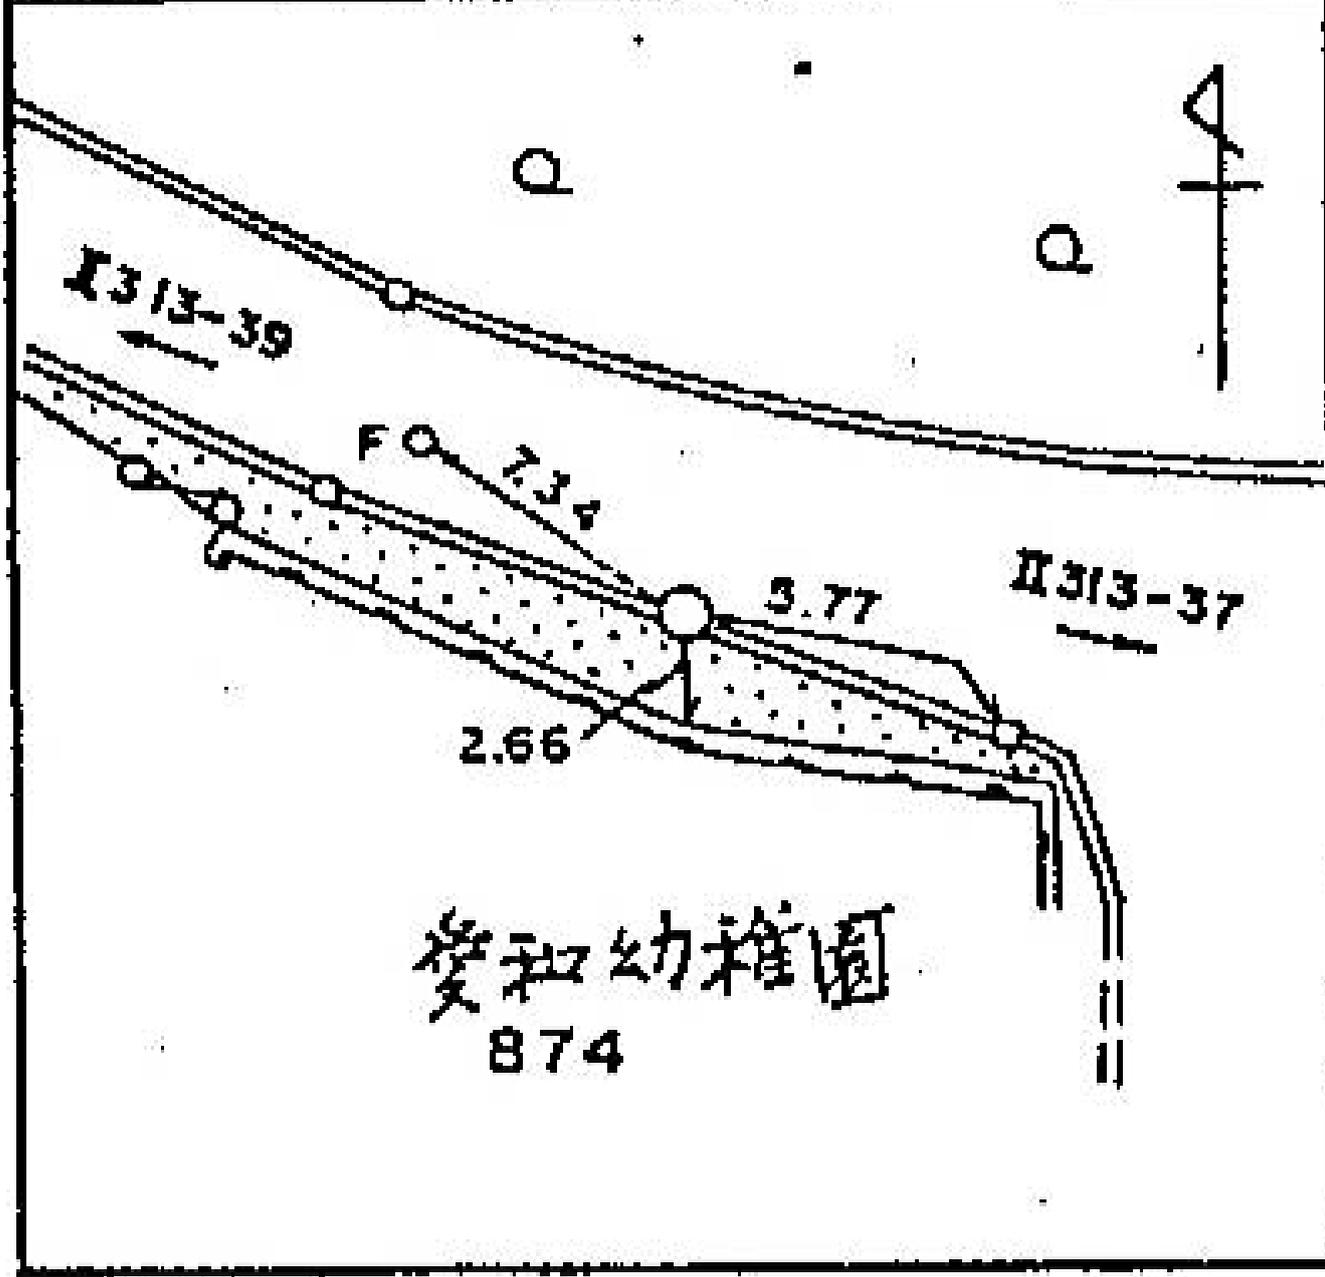

所在地

橫濱市緑区篠田町六二三番一丁目先

標識ノ種類

木杭。標石。刻印

①。鑄物杭


点番号

39

標番号

II313

要

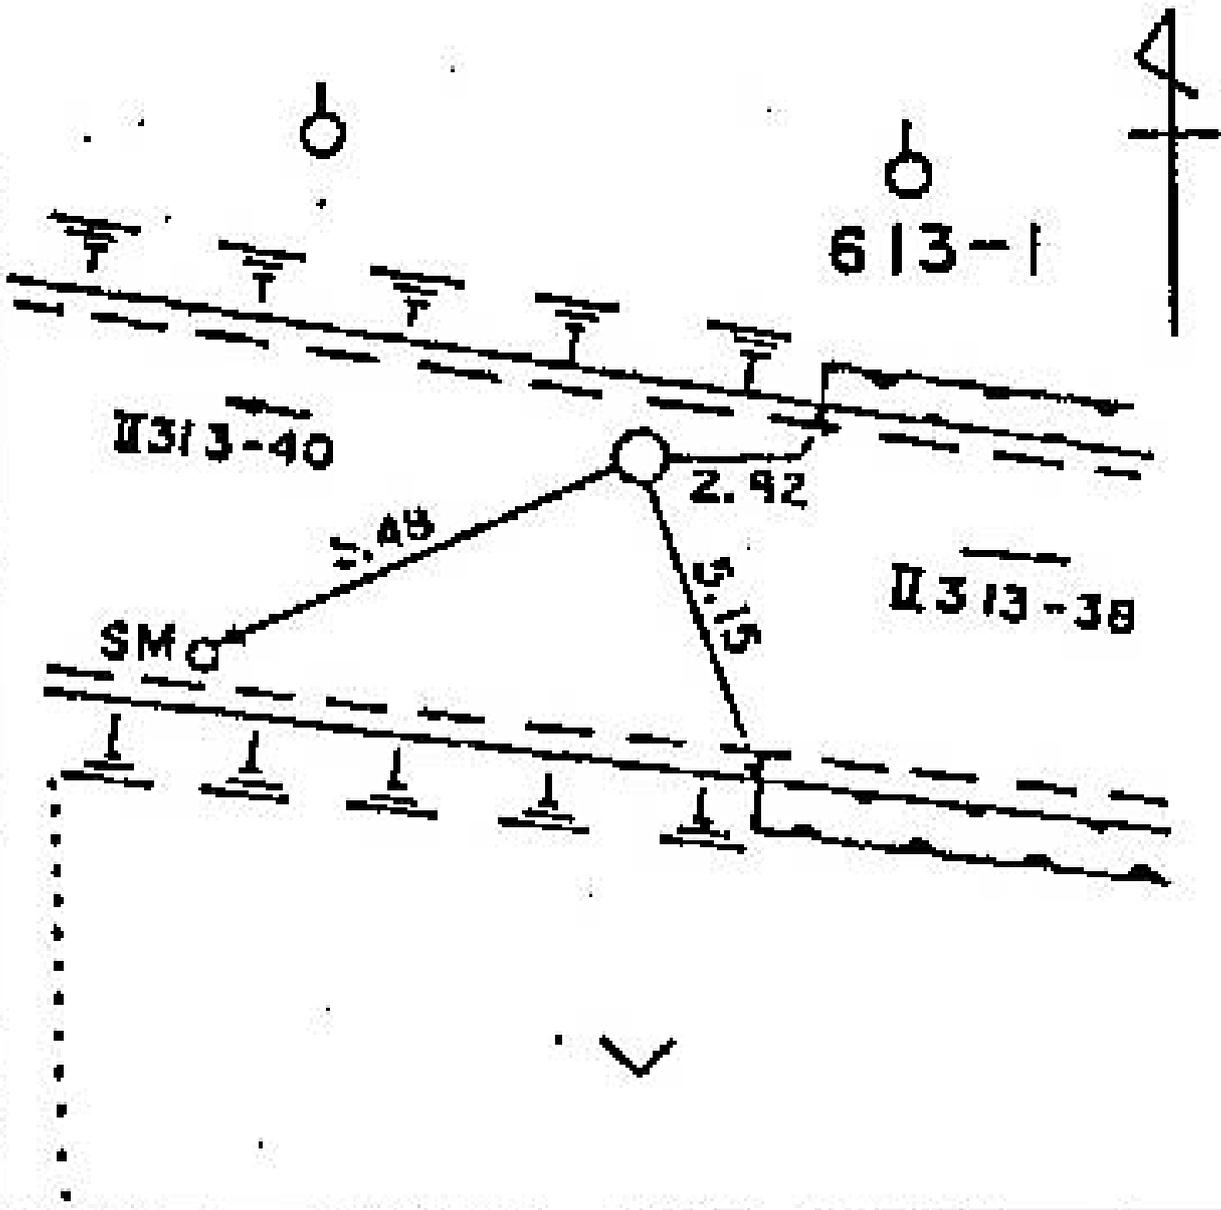

線番号	区番号	標識ノ種類	所在地
II 313	40	木杭。標石。刻印	横浜市緑区篠田町白丸番九号地
要	☒	①。鑄物杭	



所在地

横滨市緑区荏田町四〇番六三三号光

標識ノ種類

木杭。標石。刻印

鉄。鑄物杭


測番号

41


線番号

II313

要 図

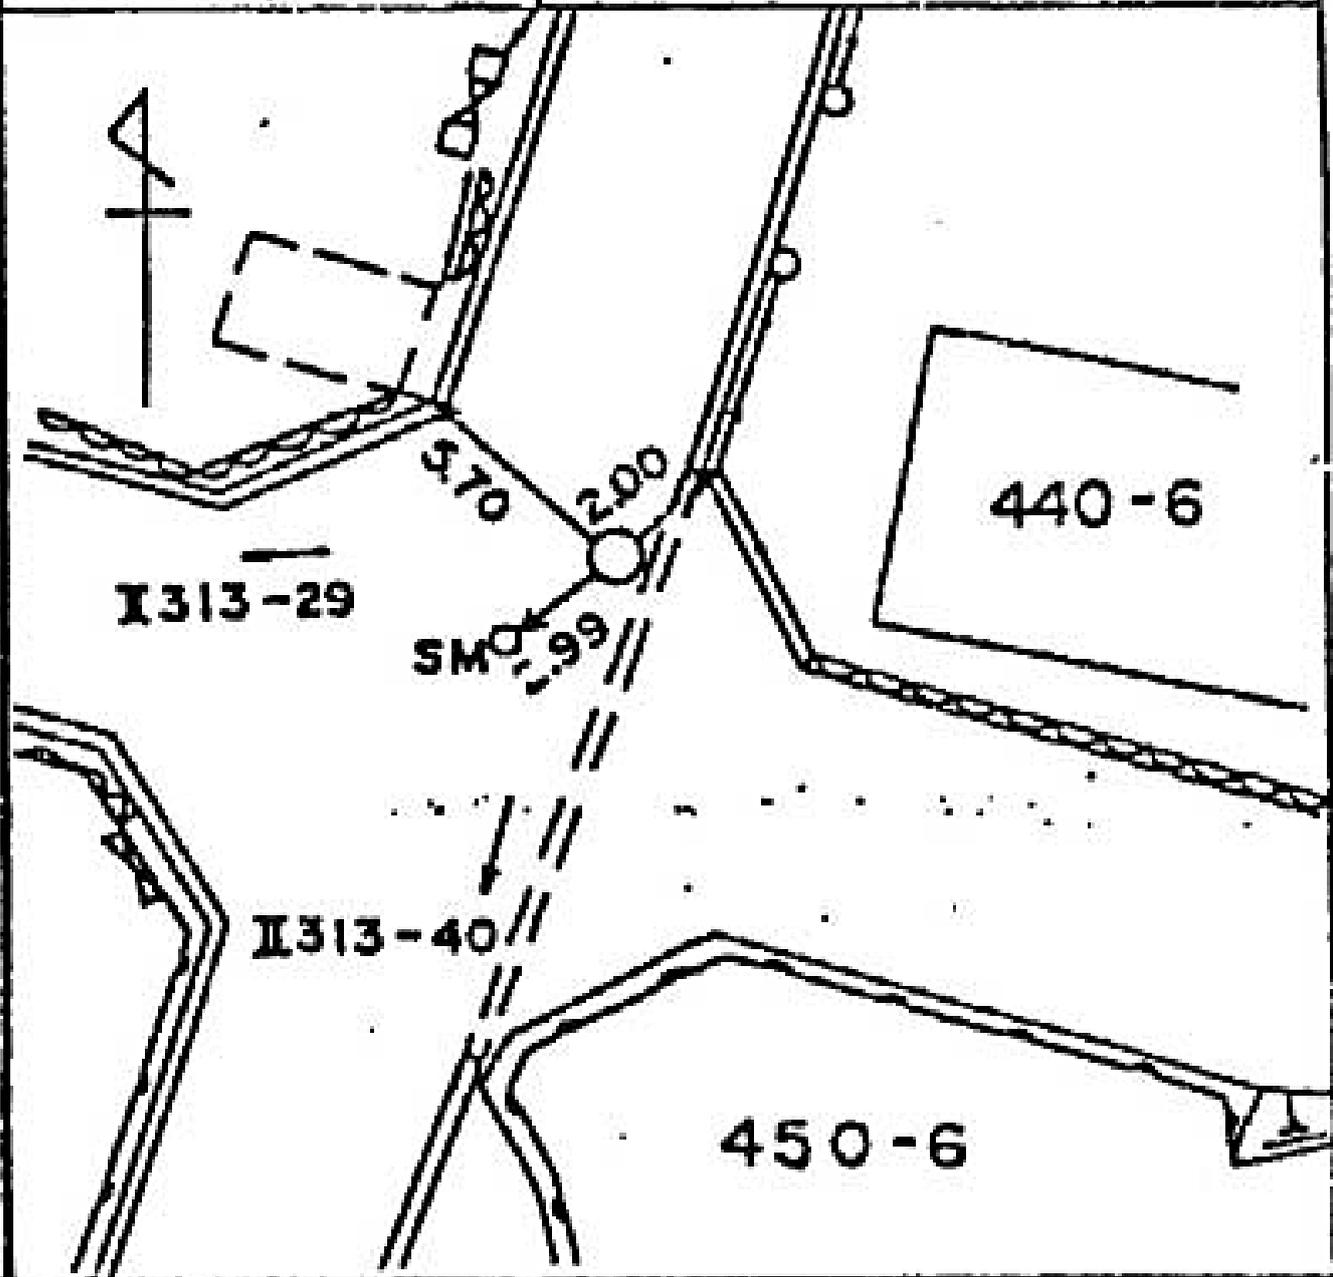


類別 I	加録 42	標識ノ種類	所在地
II 313	. 42	木杭。標石。刻印	横浜古一線三丁目五番六号一五番地
要	図	①。鑄物杭	

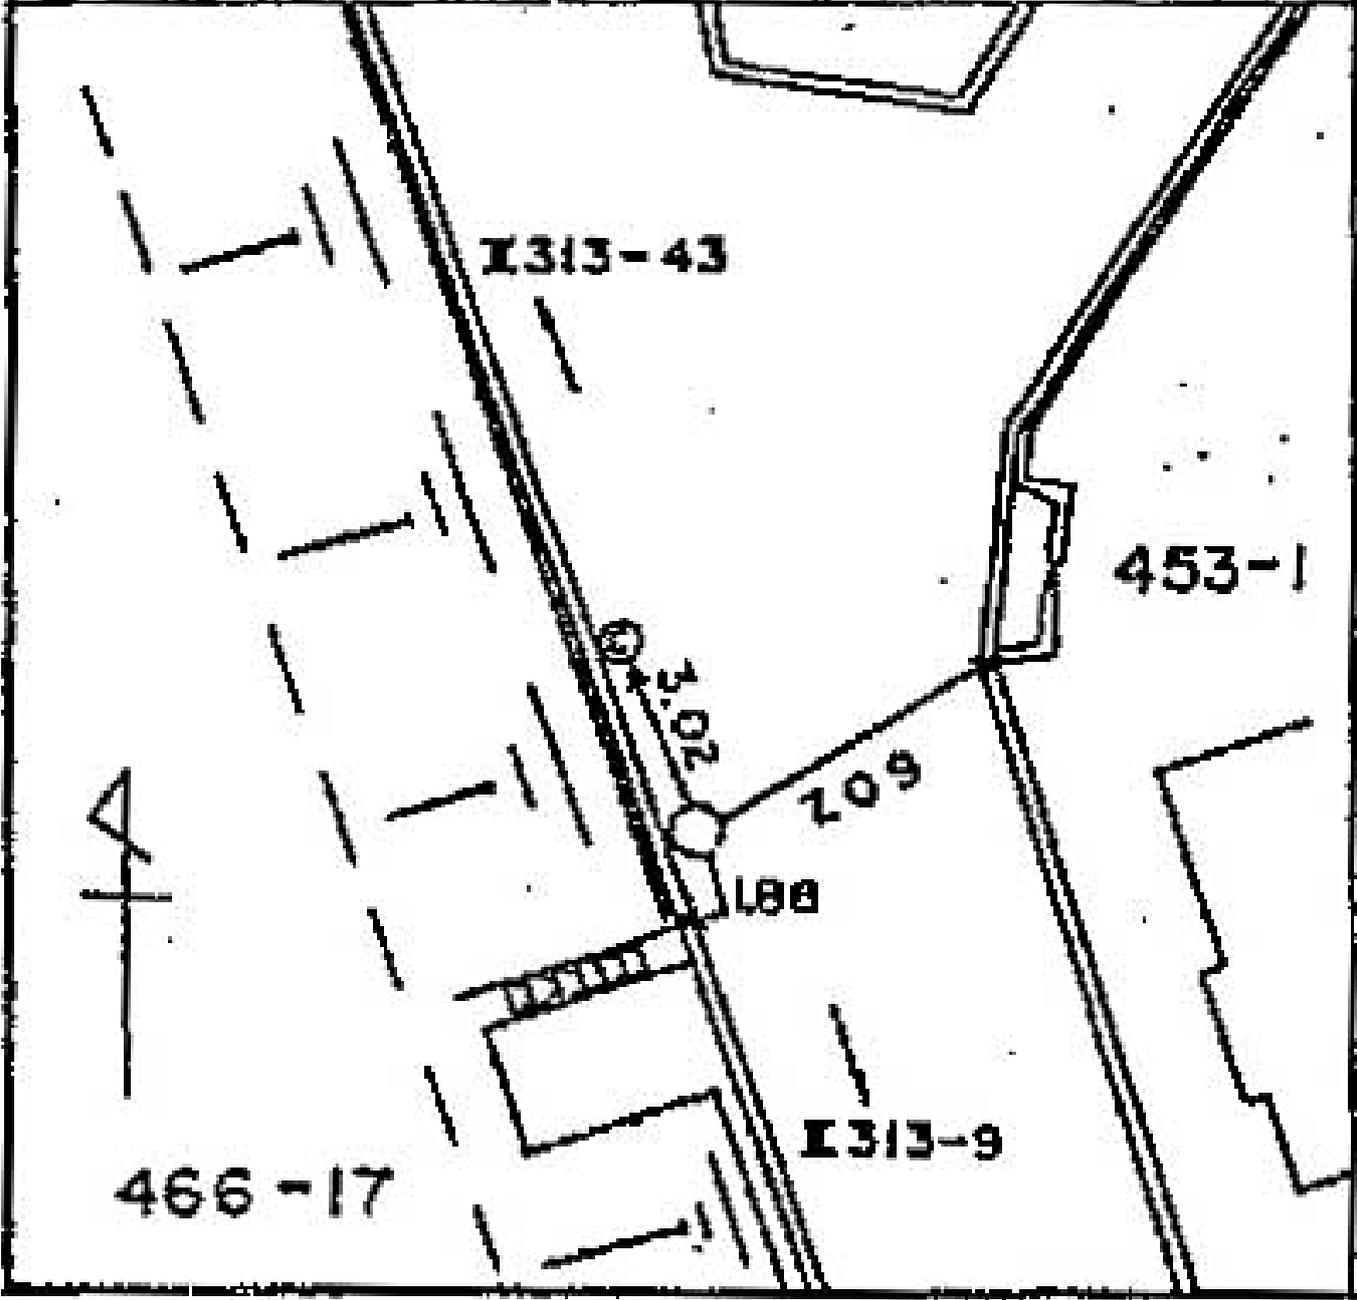


横浜古一線三丁目五番六号一五番地

線番号	点番号	標識ノ種類	所在地
I313	43	木杭。標石。刻印	横浜市線区桂田町四六六番三号地
要 図		①。鑄物杭	

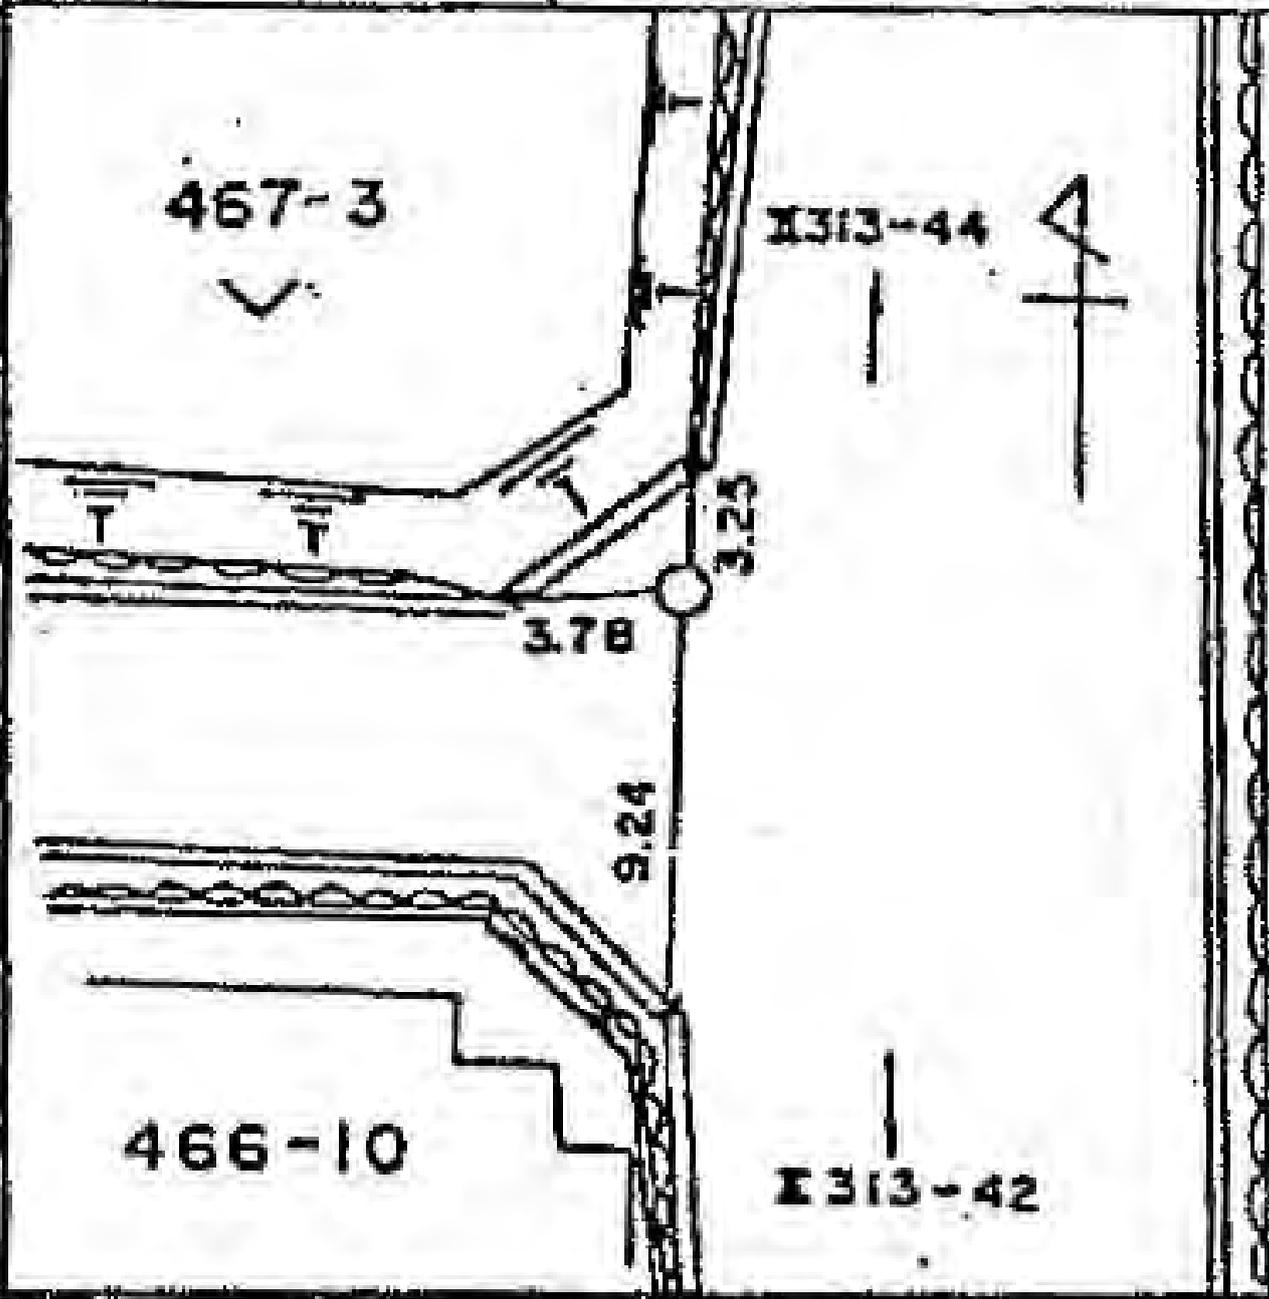

線番号	点番号	標識ノ種類	所在地
I313	44	木杭・標石・刻印	横浜市緑区笠田町六番三十一号
要 図		①・鋳物杭	

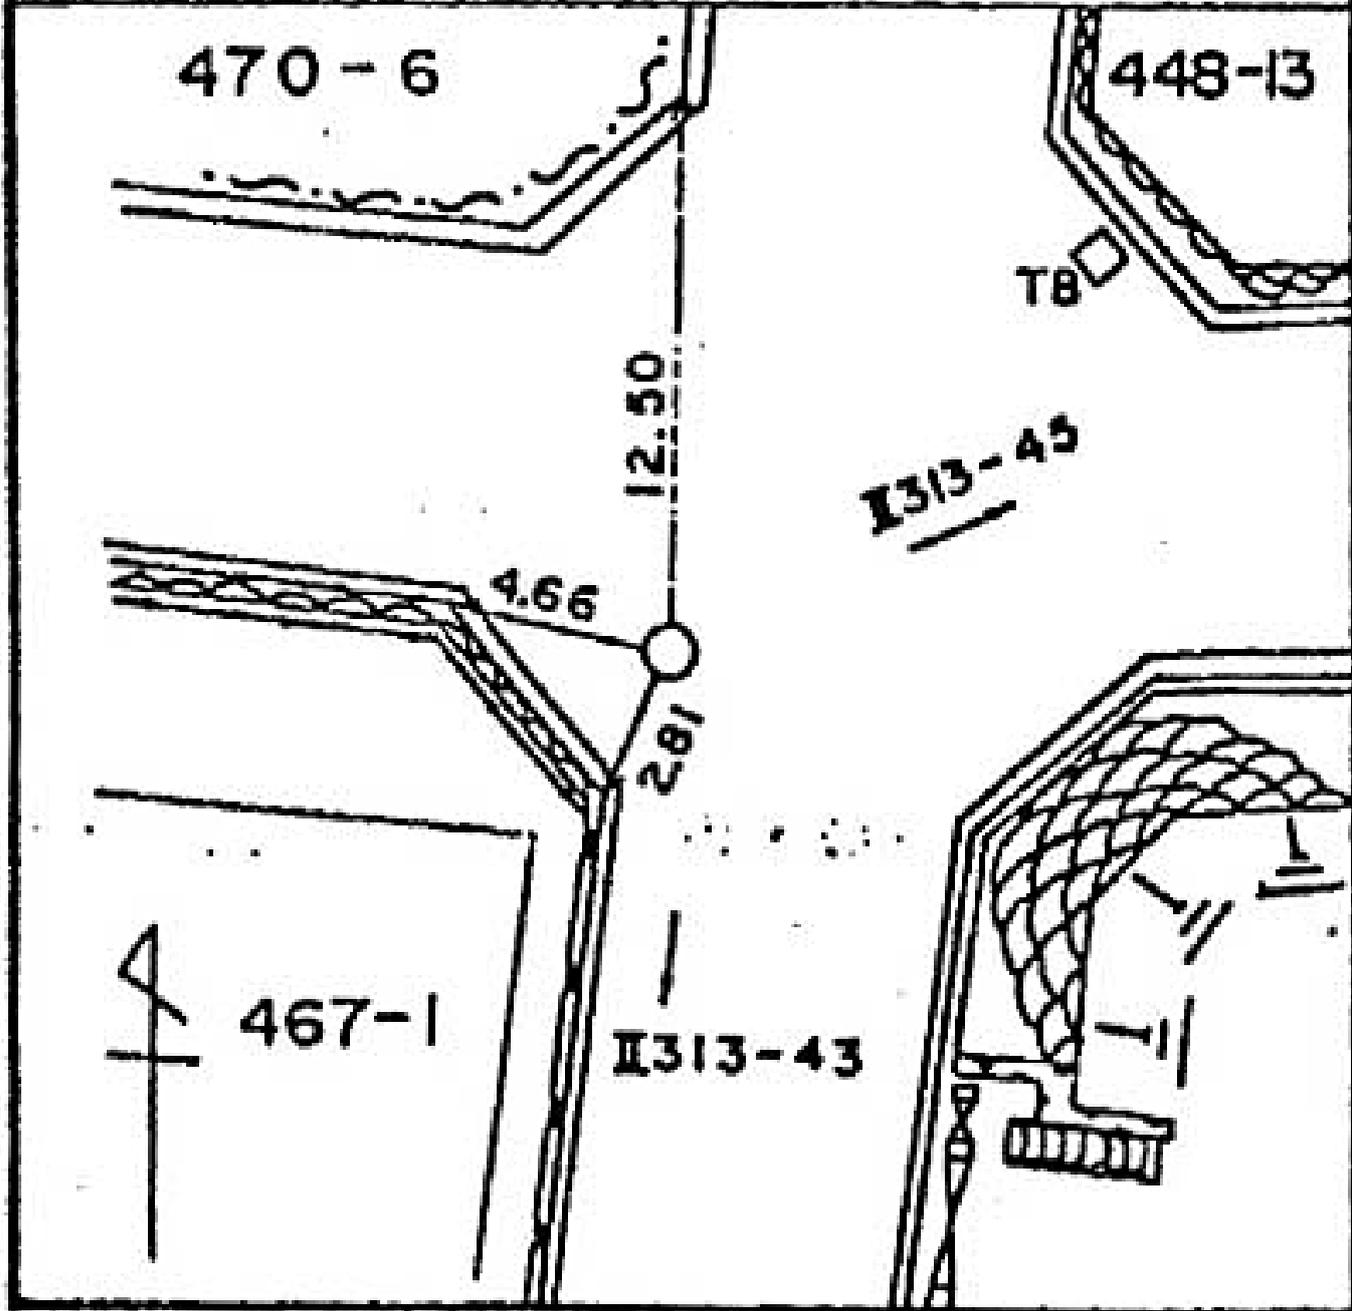

横浜市緑区笠田町六番三十一号

所在地

横浜市緑区住田町白田八番一丁目

標識ノ種類

木杭。標石。刻印

鉄。鑄物杭


点番号

45

線番号

II313

要 図

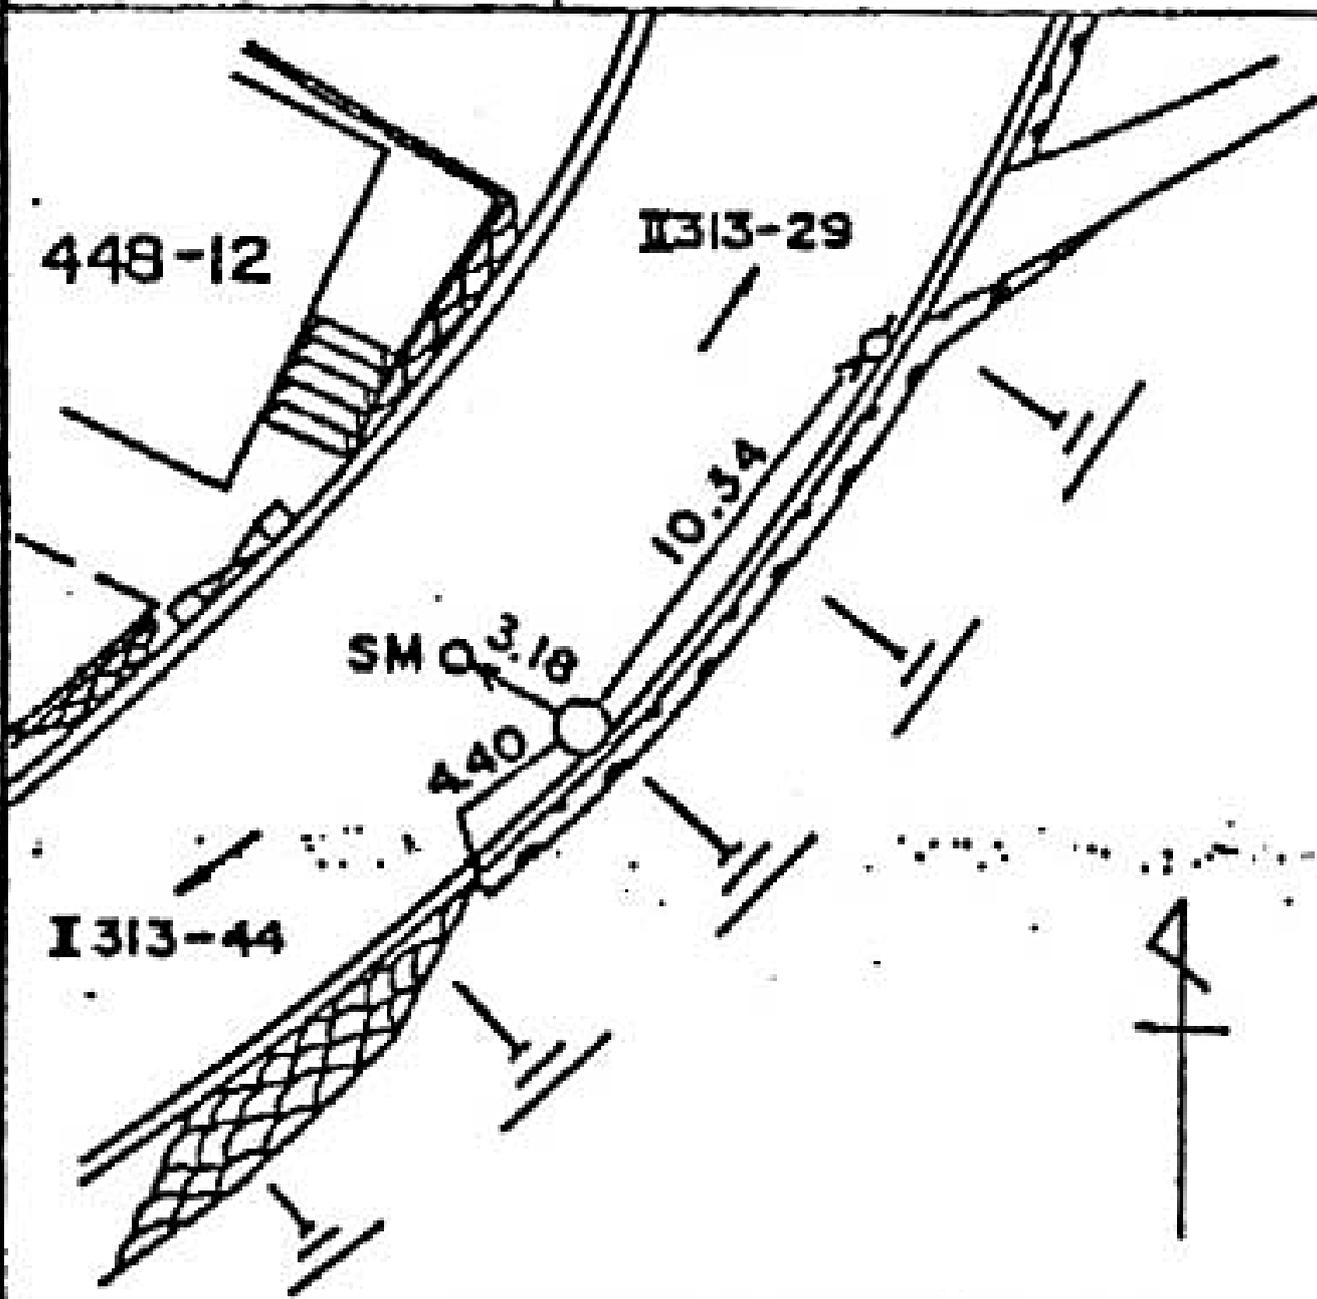

線番号

点番号

標識ノ種類

所在地

II 313

46


金属標。鋏。木杭

青葉区荏田町四三二一六番地先

要

図

キザミ

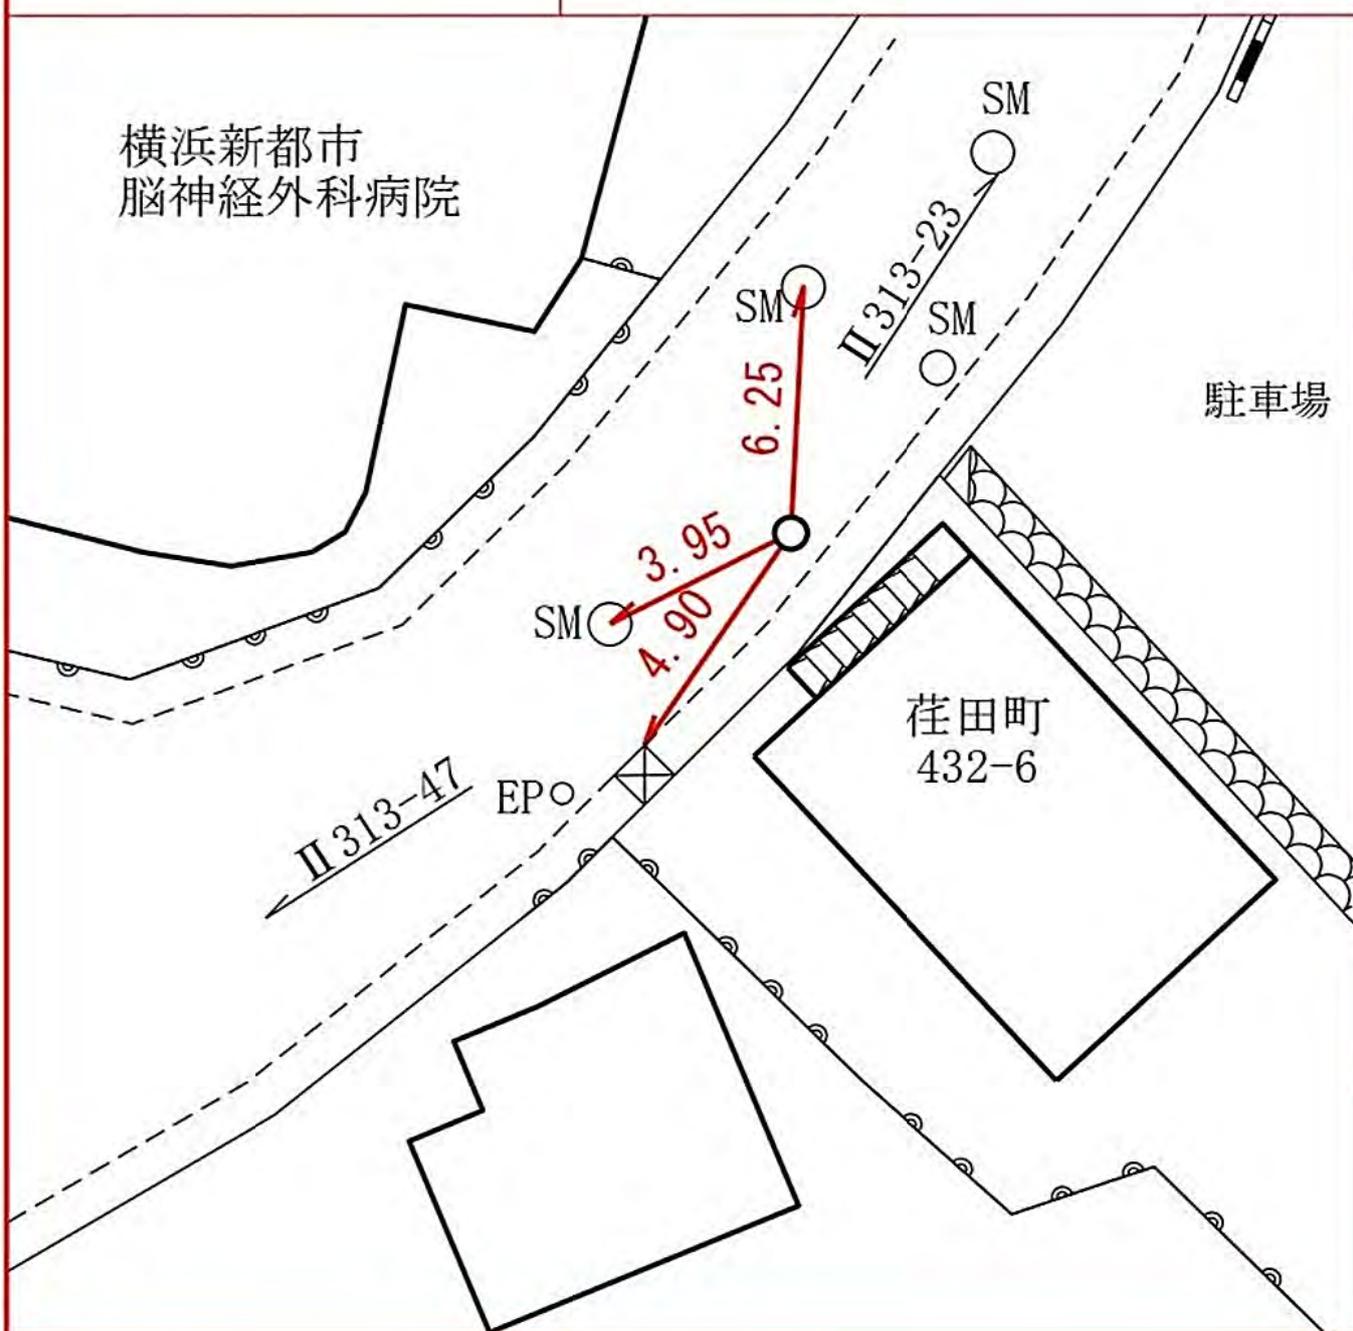

所在地

青葉区荏田町四三八一五番地先

標識ノ種類

金属標。鋏。木杭

点番号


47

線番号

II 313

要 図

キザミ

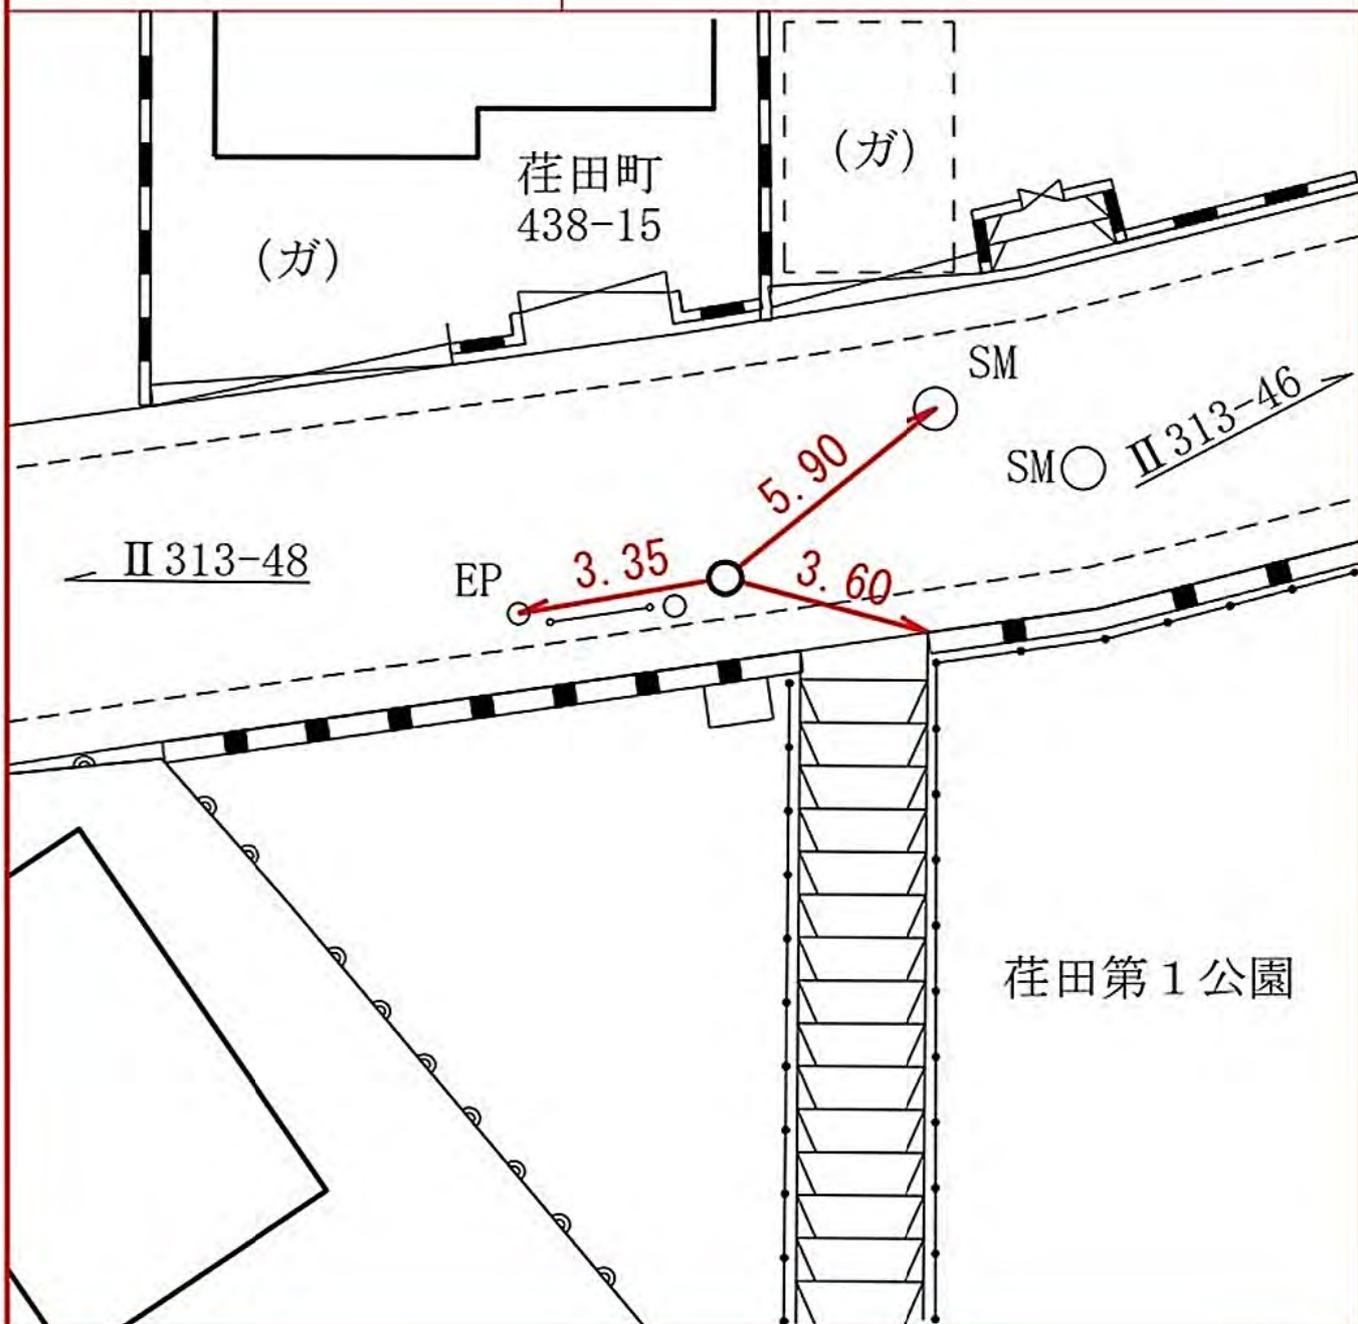

所在地

青葉区荏田町四三八一六番地先

標識ノ種類

金属標。鋏。木杭

キザミ


点番号

48

線番号

II 313

要 図

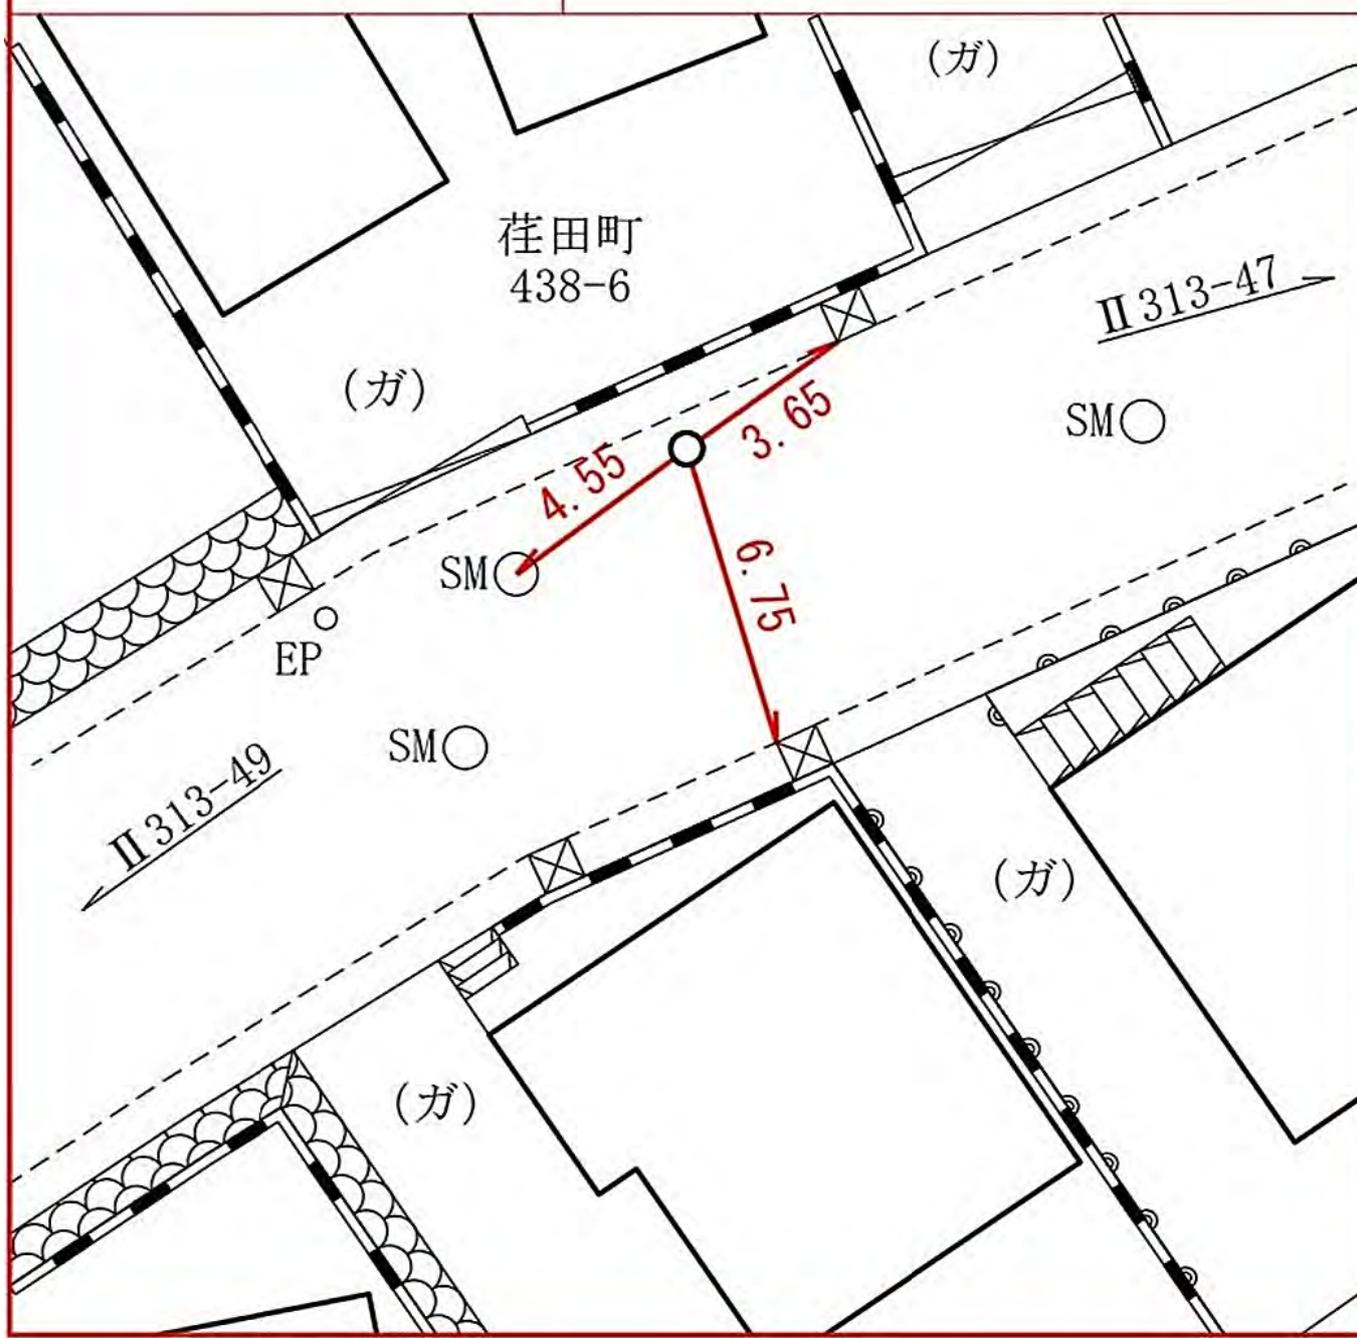

線  
番  
号

点  
番  
号

標識ノ種類

所  
在  
地

II 313


49

金属標。鋏。木杭

青葉区荏田町四三七―八番地先

要 図

キザミ

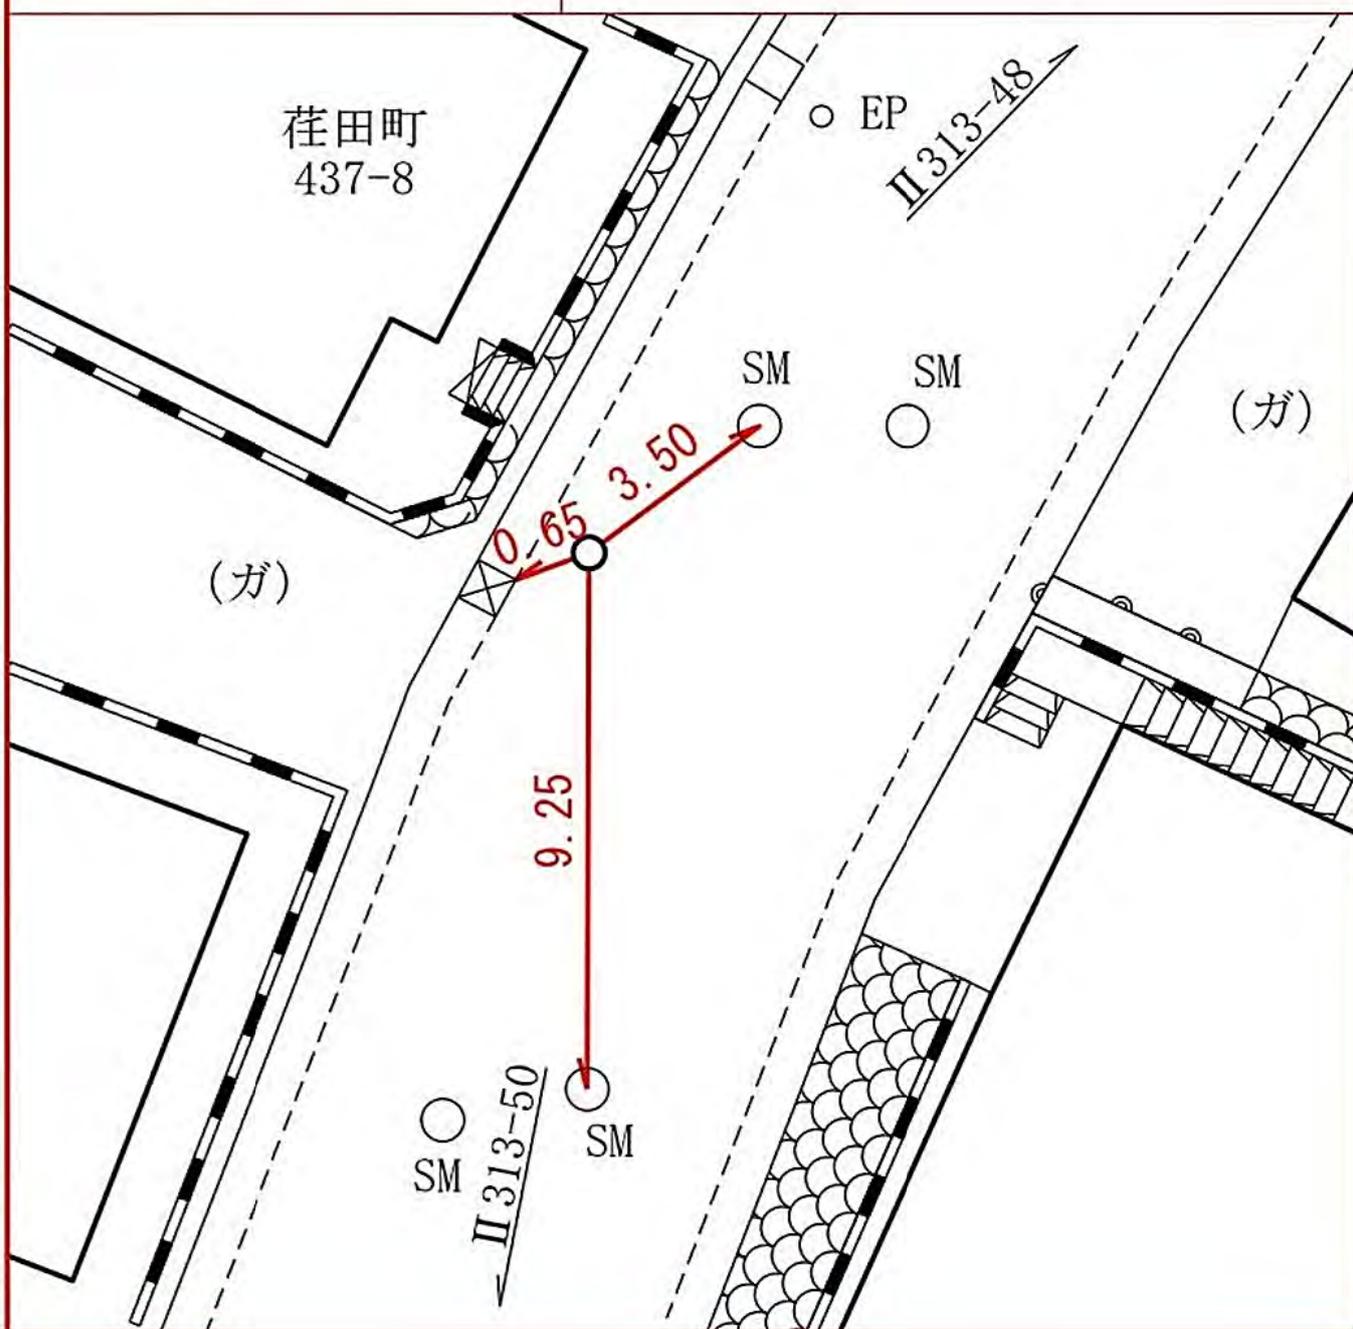

所在地

青葉区荏田町四四六一番地先

標識ノ種類

金属標。鋏。木杭

キザミ


線番号

II 313

点番号

50

要 図

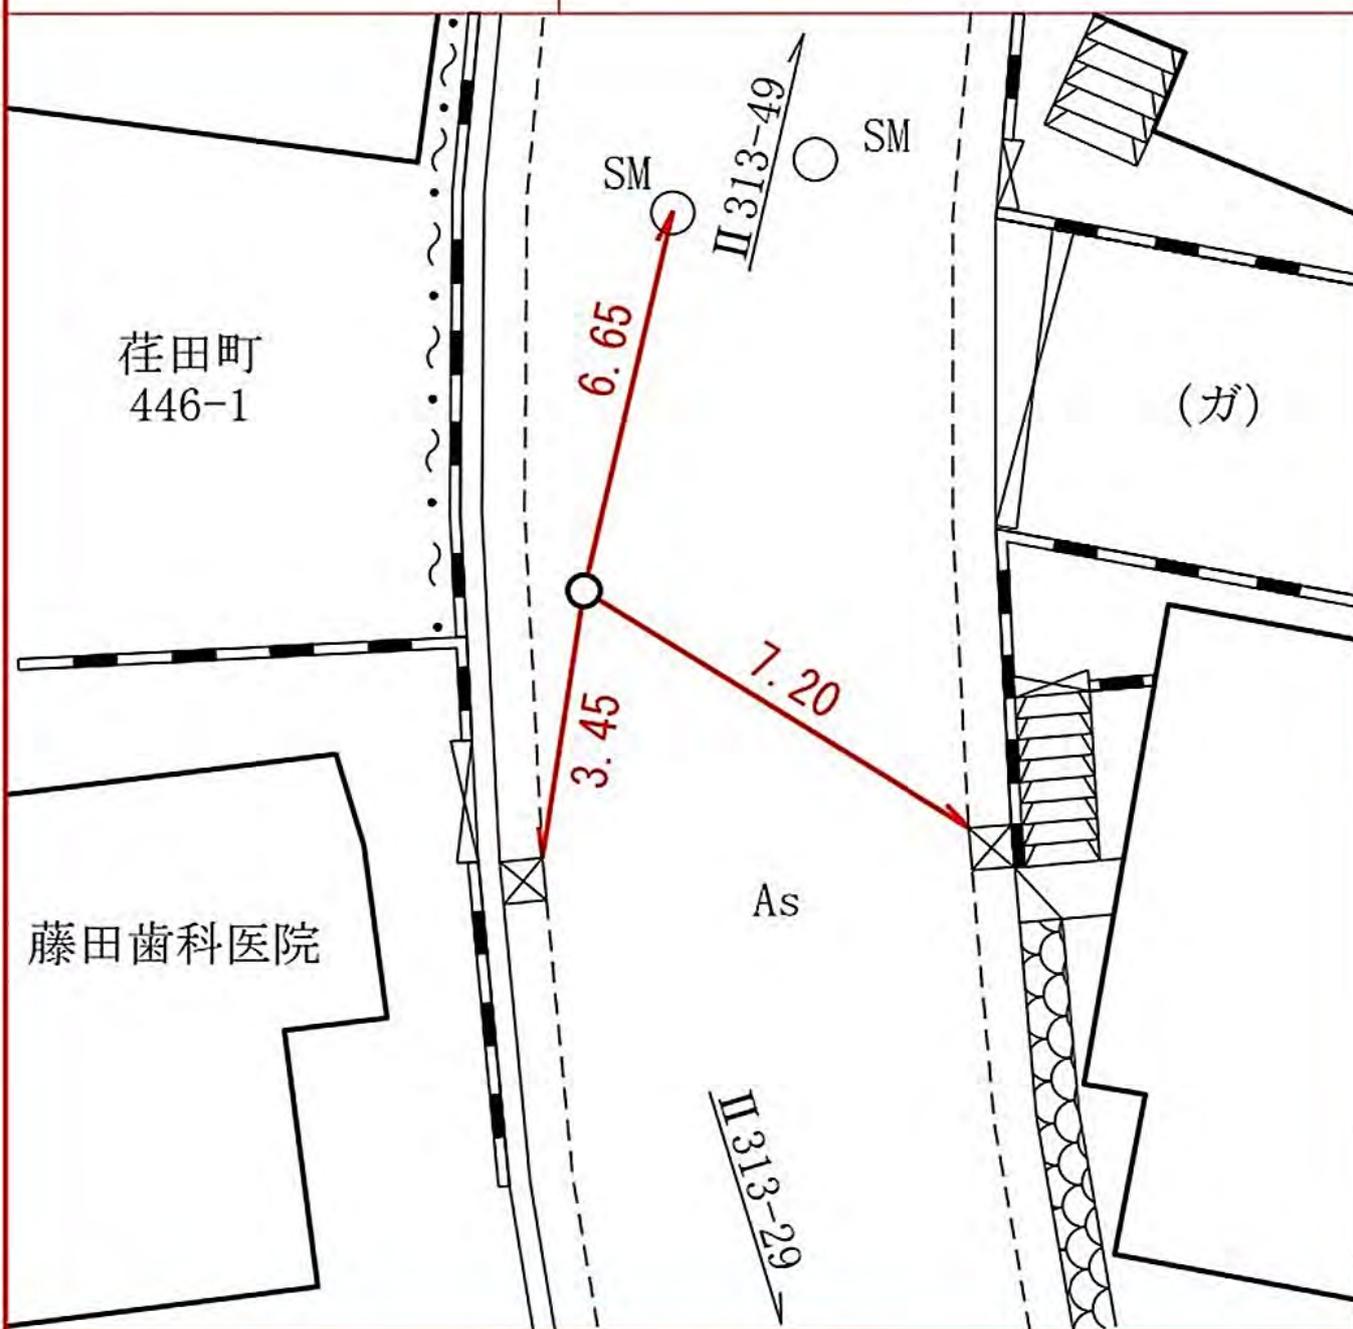

線  
番  
号

点  
番  
号

標識ノ種類

所  
在  
地

Ⅱ 313

51

金属標。鋏。木杭

青葉区荏田町八二九番地先

要 図

キザミ

愛和幼稚園

As  
Ⅱ 313-50


5.25

0.70  
市石

荏田町  
829

4.95

Ⅱ 313-35  
SM

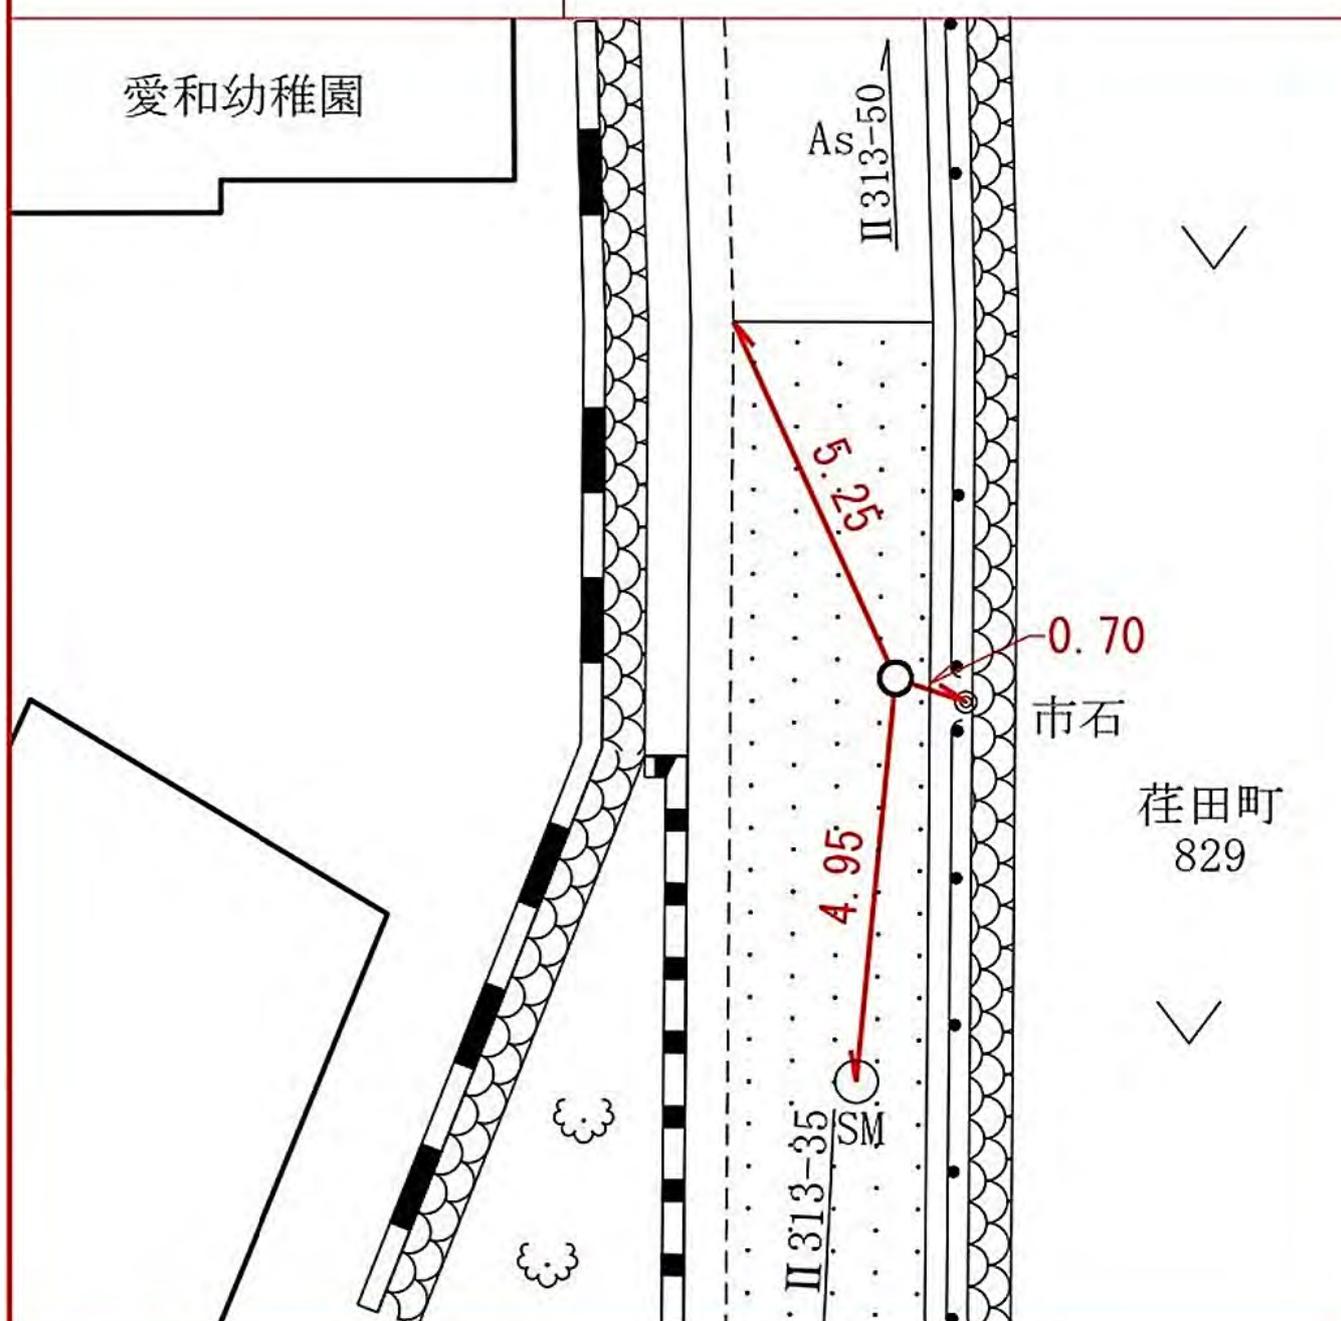

所在地

青葉区荏田町八二八―二番地先

標識ノ種類

金属標。鋏。木杭

キザミ


点番号

52


線番号

II 313

要 図

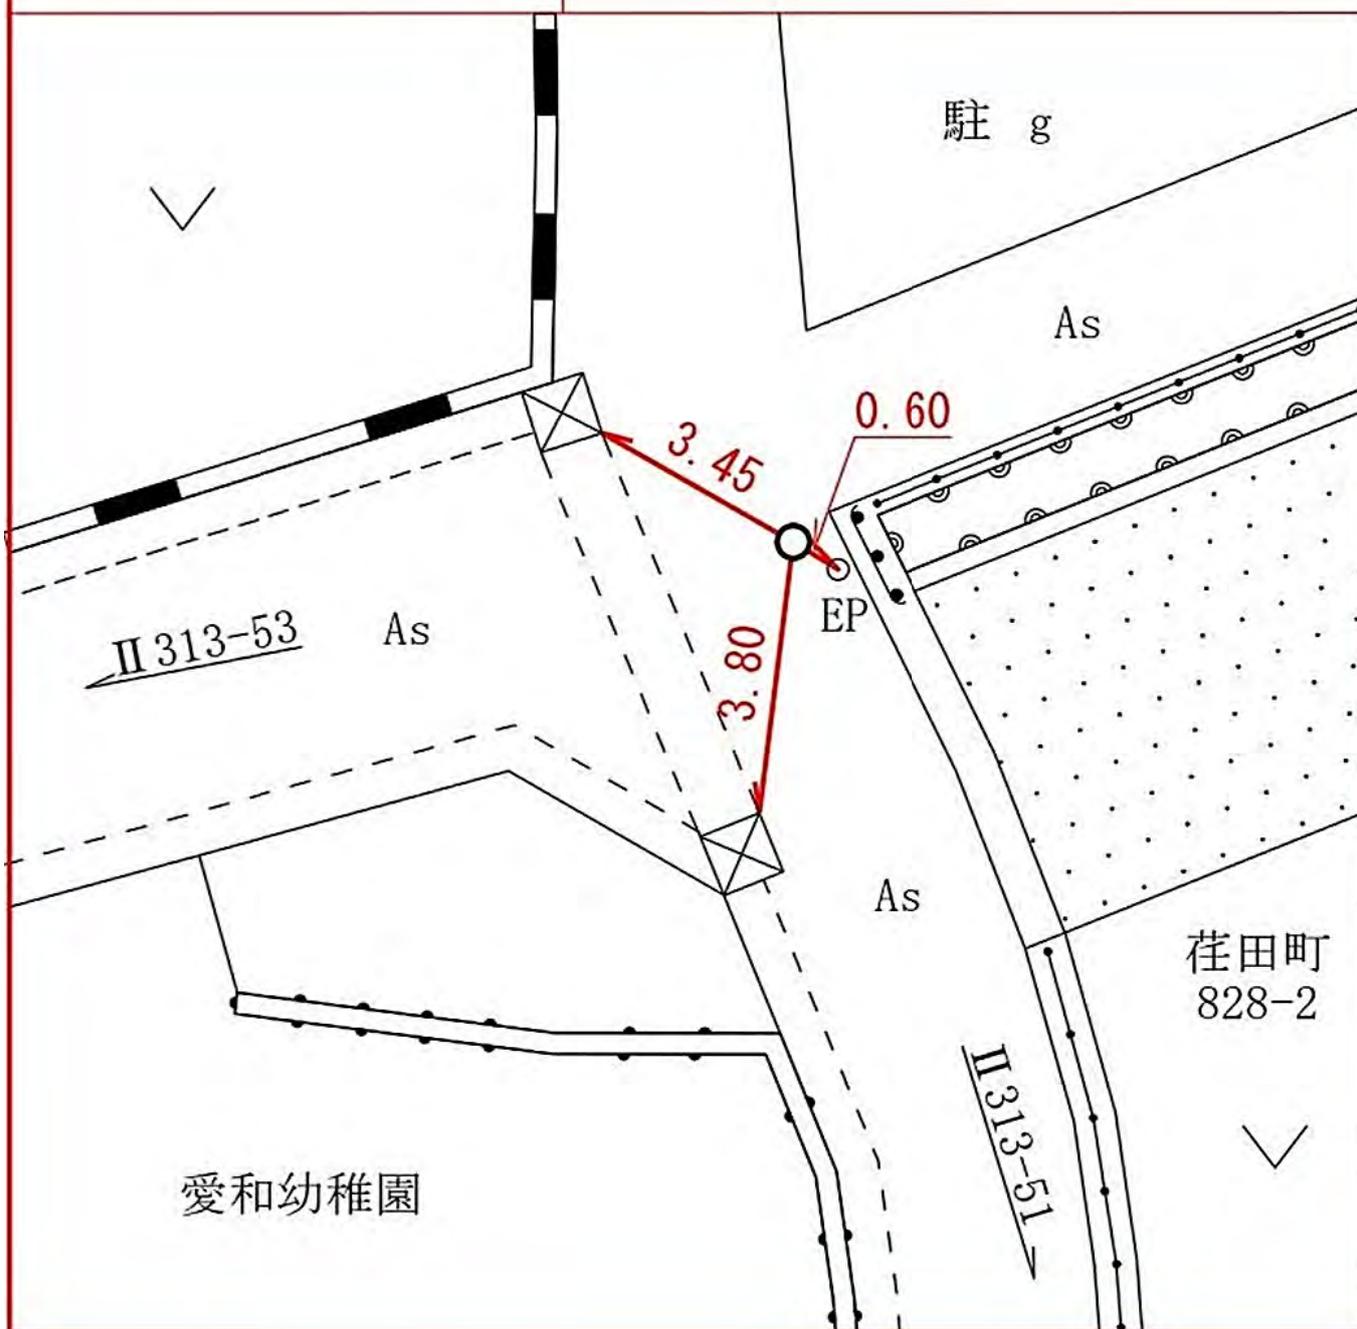

線番号	点番号	標識ノ種類	所在地
II 313	53	<span style="border: 1px solid black; border-radius: 50%; padding: 2px;">金属標</span> 。鋏。木杭	青葉区荏田町八七四番地先
要 図		キザミ	

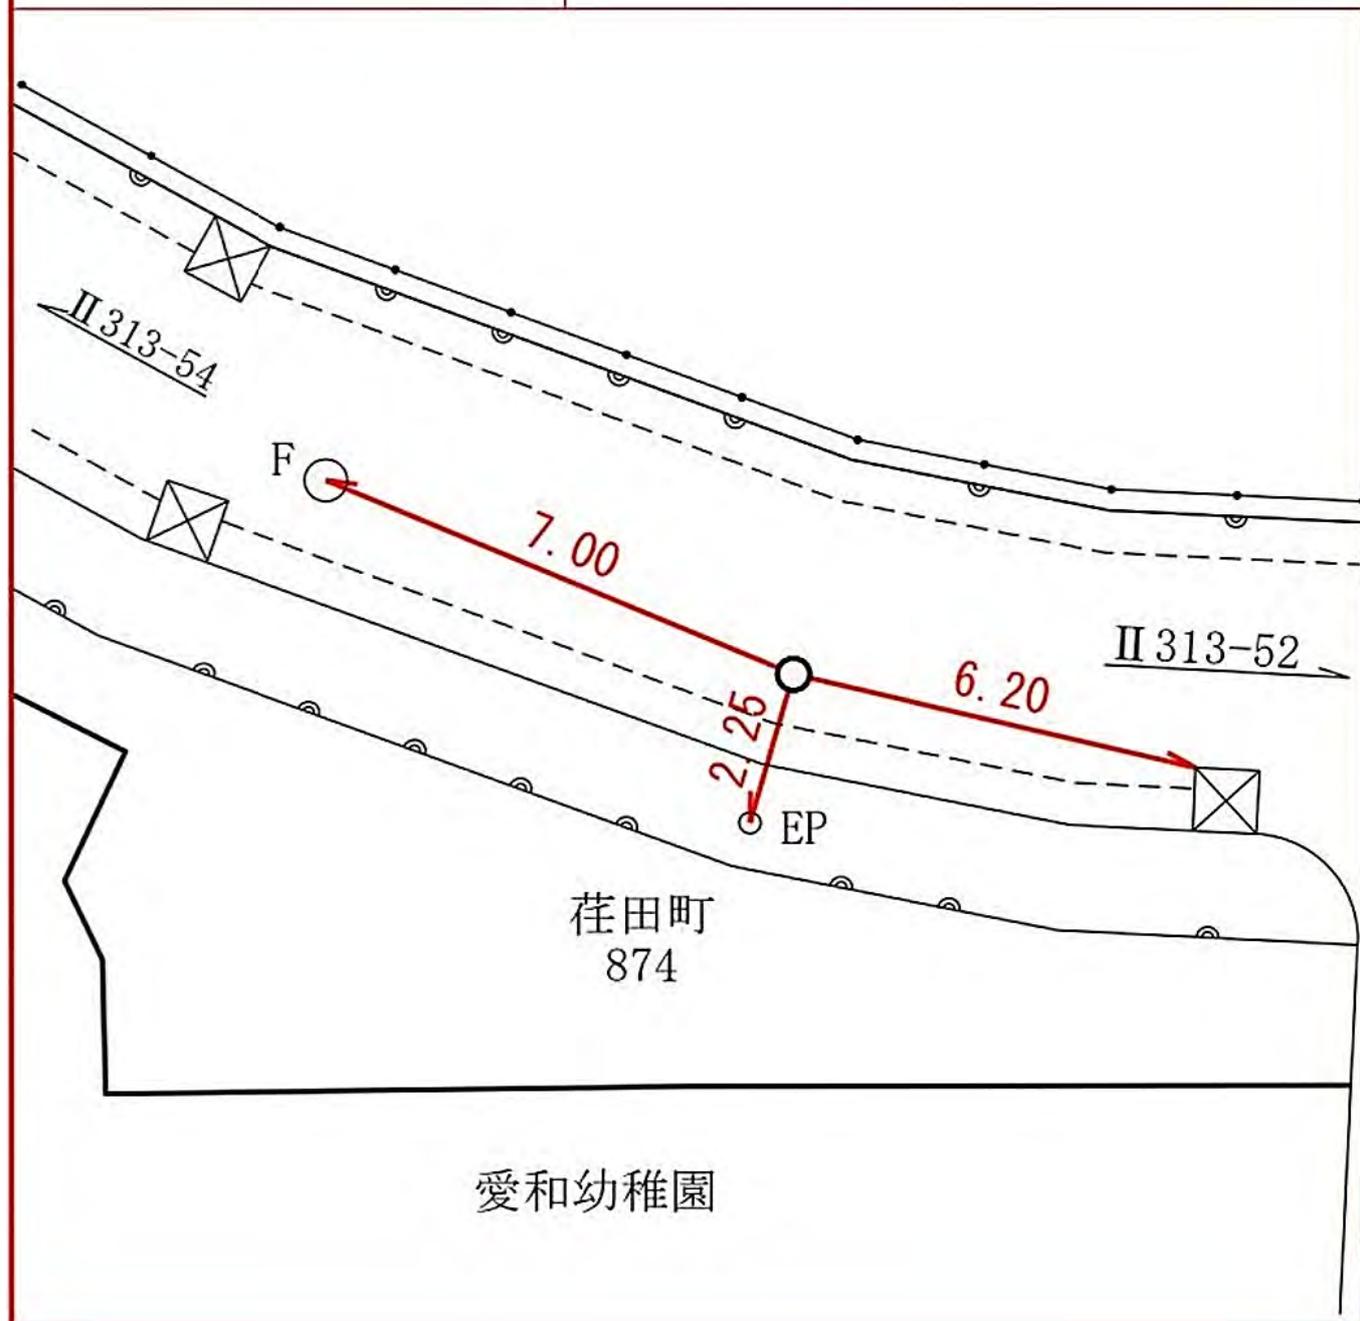

所在地

青葉区荏田町六一三一一番地先

標識ノ種類

金属標。鋏。木杭

キザミ


点番号

54

線番号

II 313

要 図

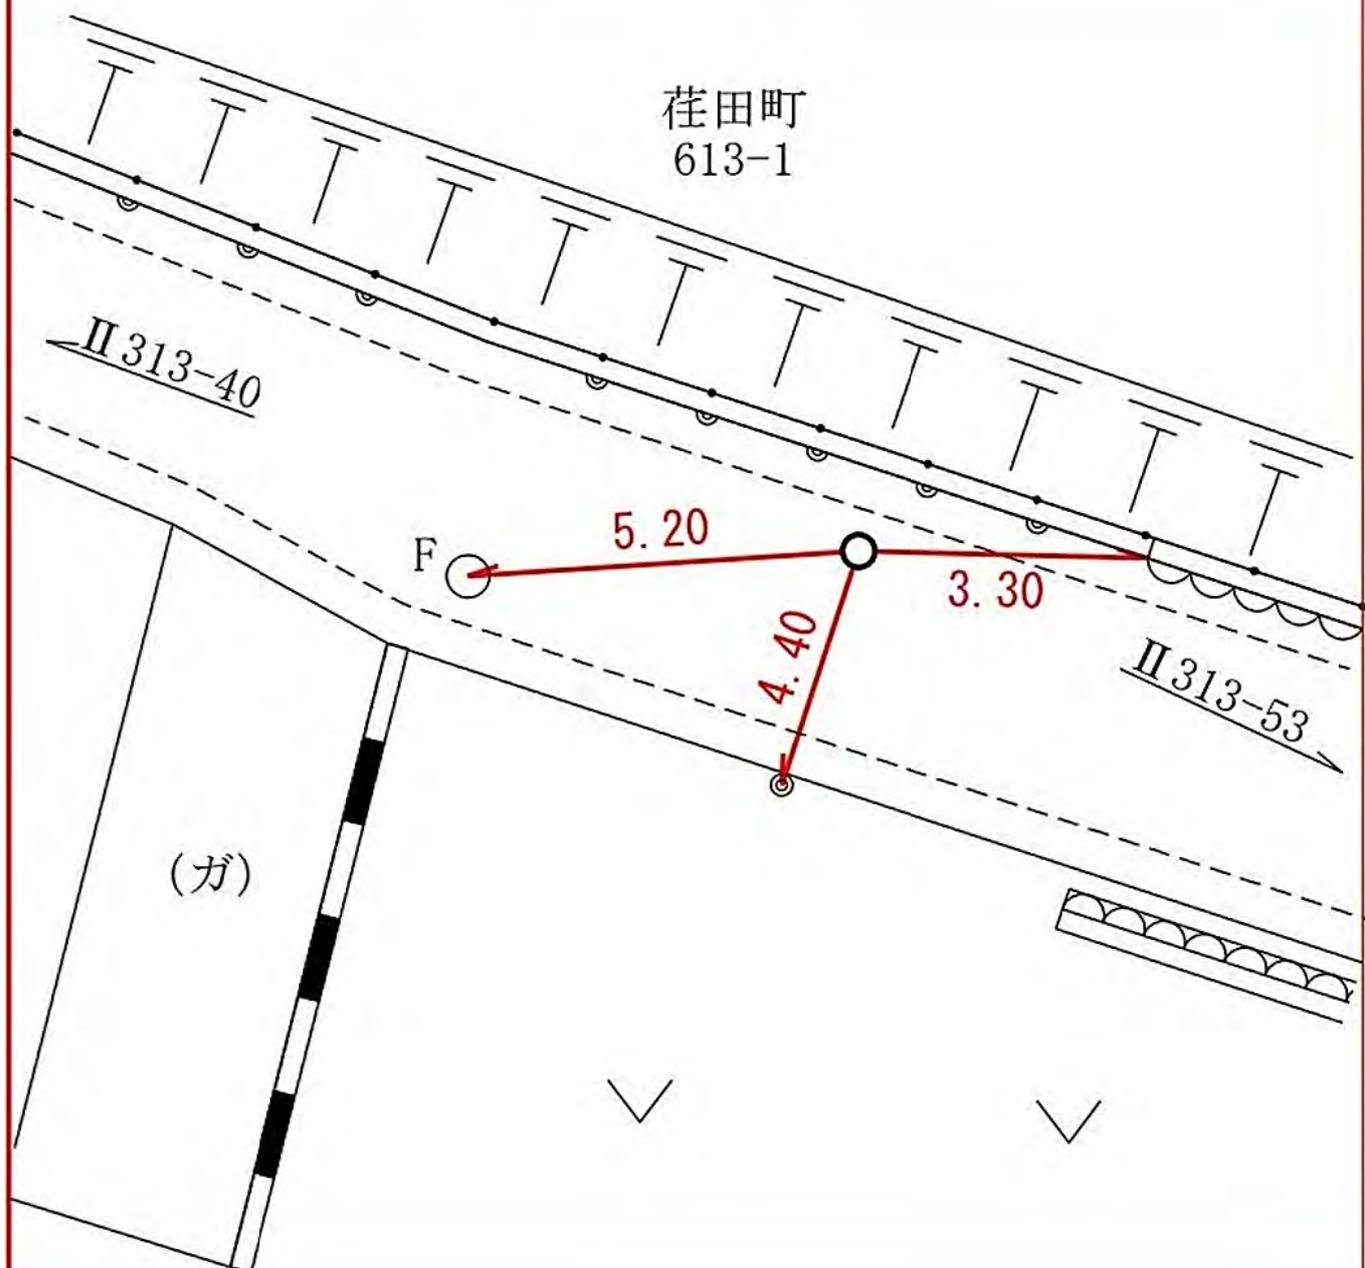

所在地

青葉区荏田町四六六―二九番地先

標識ノ種類

金属標。鋏。木杭

キザミ

線番号


II 313

点番号

55

要

図

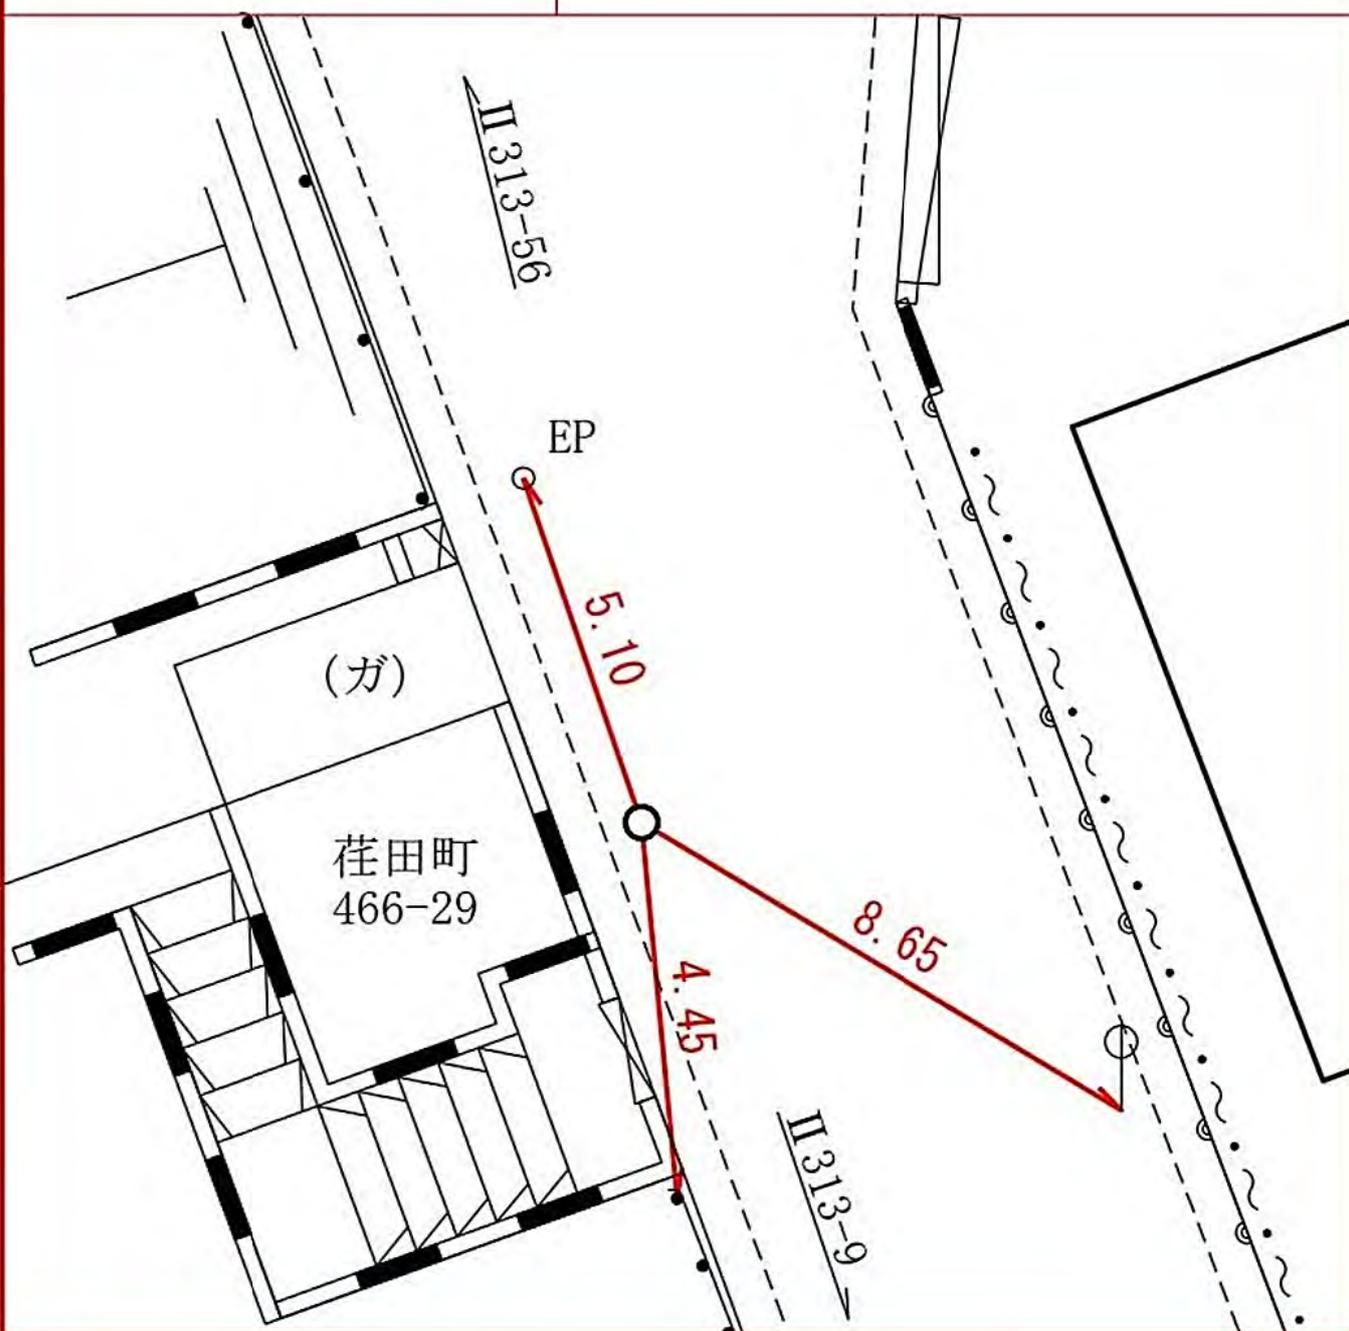

所在地

青葉区荏田町四六七―三番地先

標識ノ種類

金属標。鋏。木杭

点番号


56

線番号

II 313

要 図

キザミ

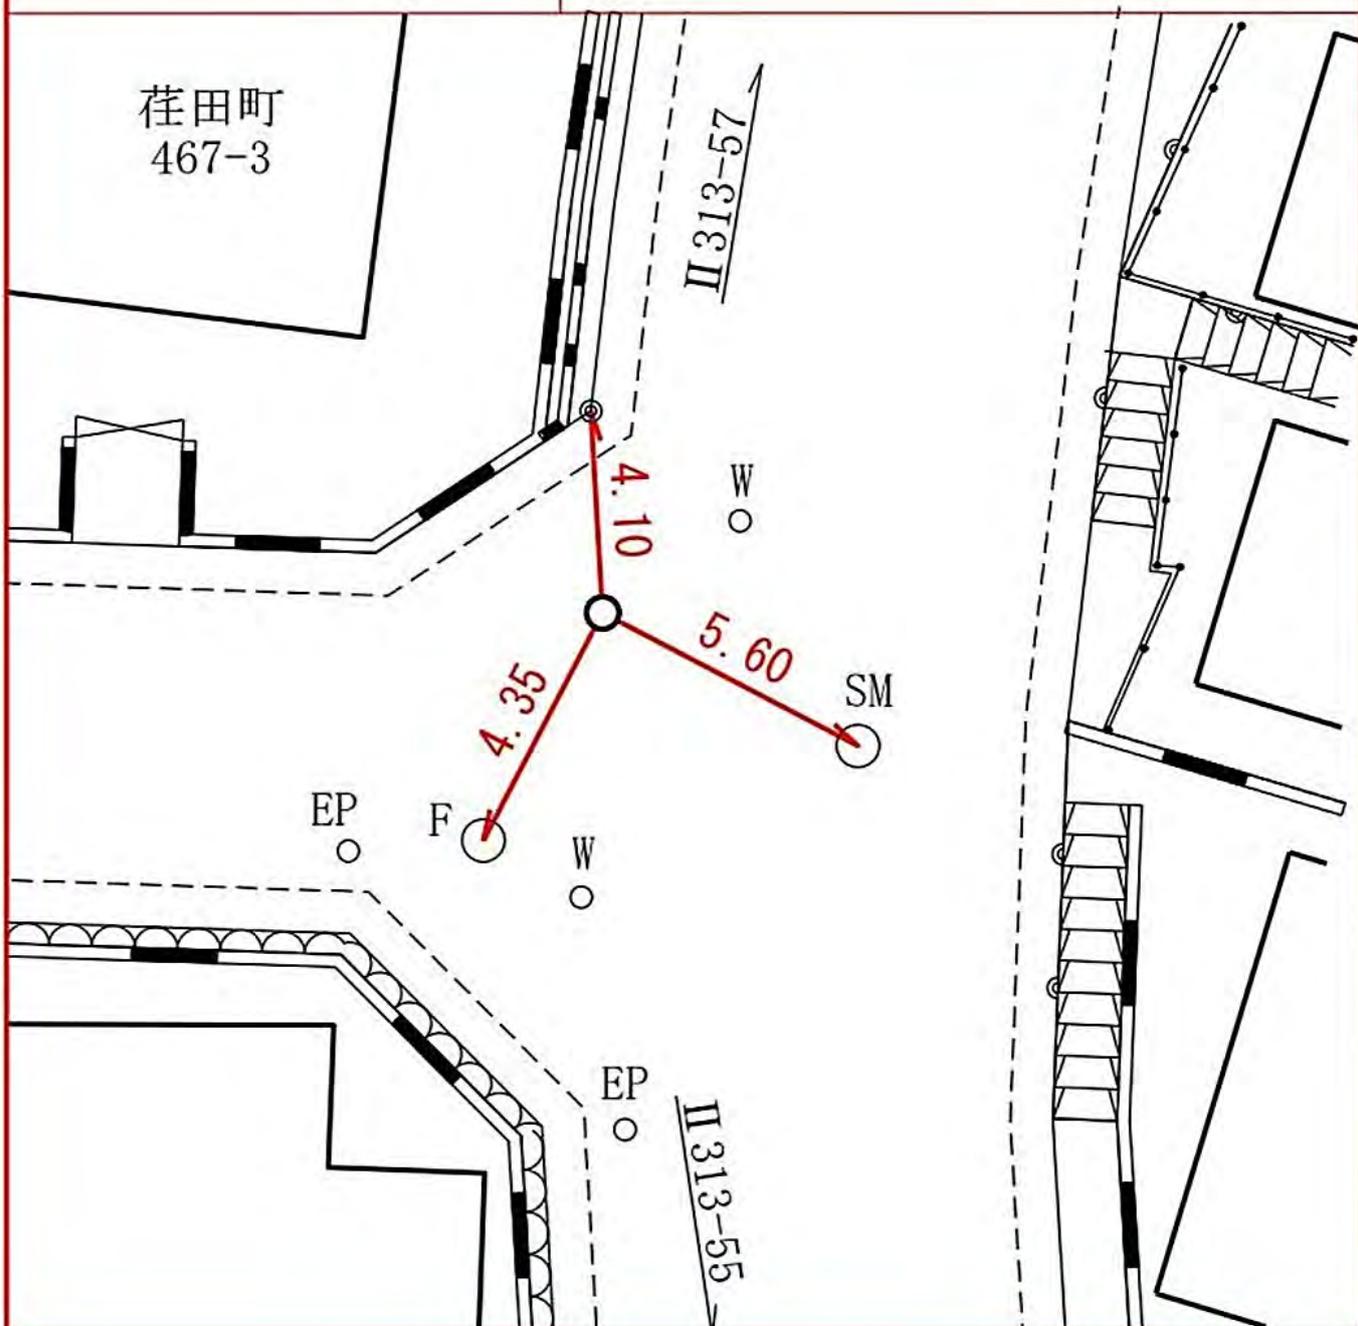

所在地

青葉区荏田町四六七―一 番地先

標識ノ種類

金属標。鋏。木杭

キザミ


点番号

57

線番号

II 313

要 図

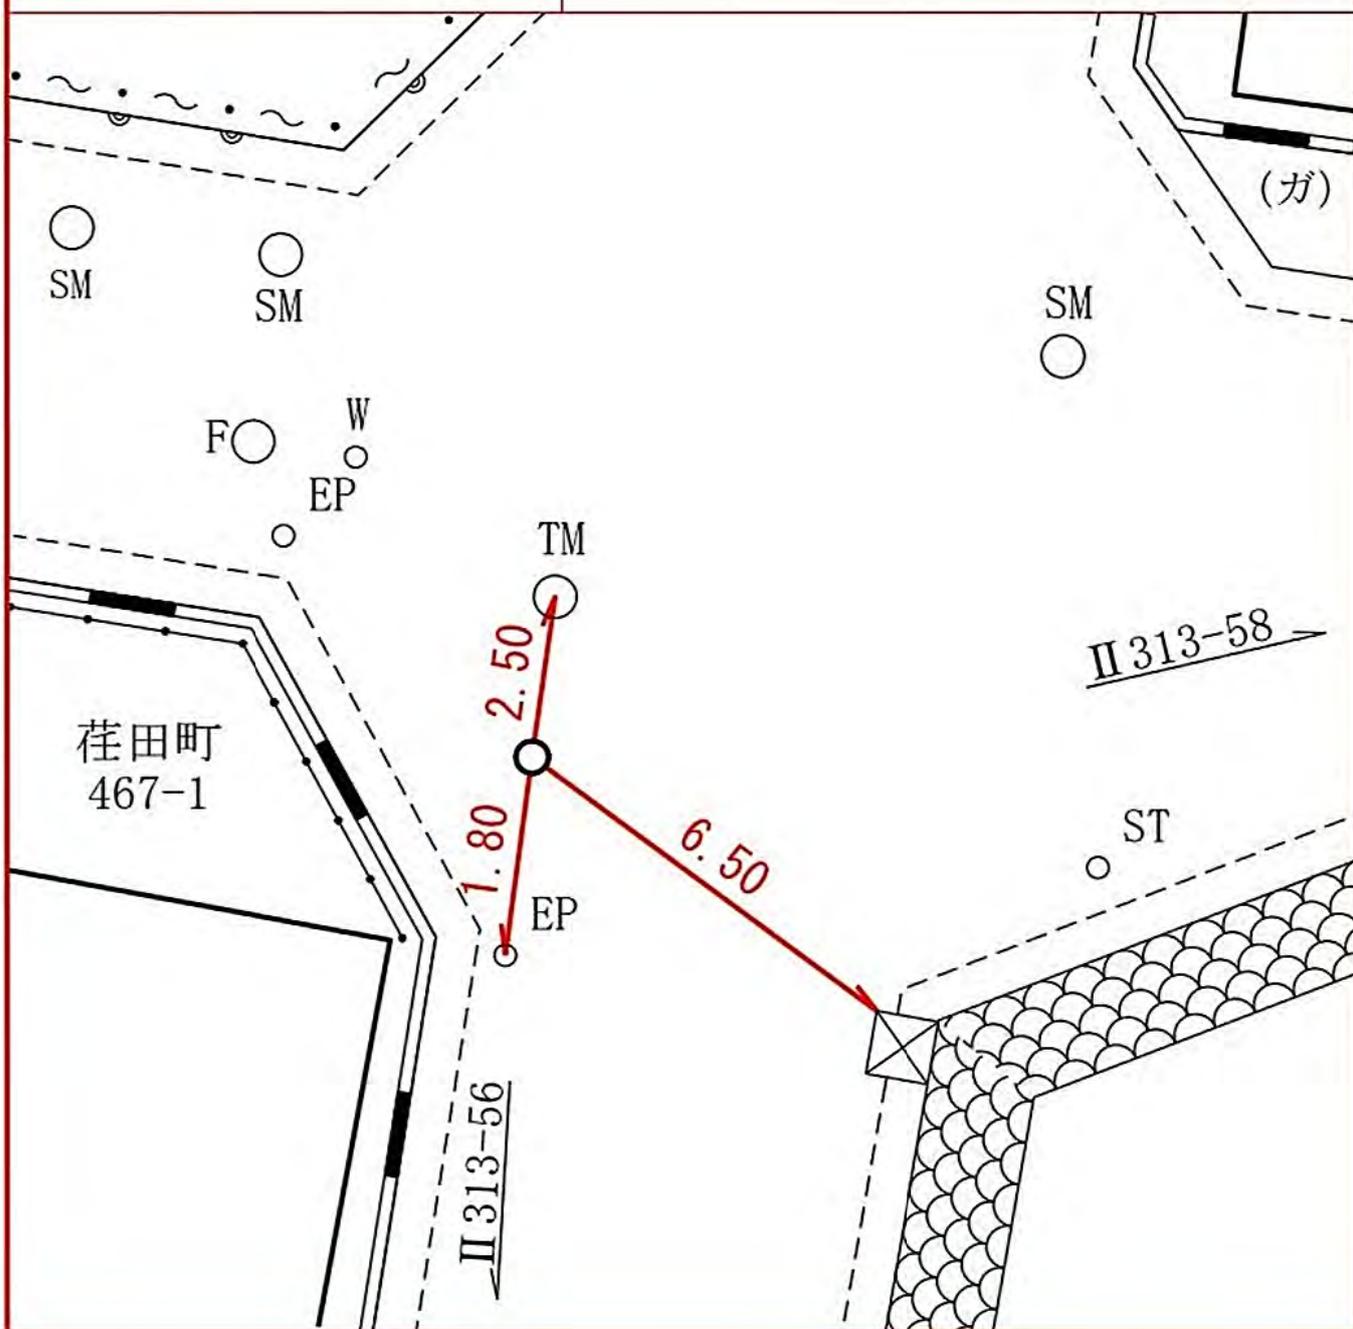

荏田町  
467-1


II 313-58

II 313-56

線番号	点番号	標識ノ種類	所在地
-----	-----	-------	-----

II 313	58	<span style="border: 1px solid black; border-radius: 50%; padding: 2px;">金属標</span> 。鋏。木杭	青葉区荏田町四四八―一二番地先
--------	----	---	-----------------

要 図	キザミ	
-----	-----	--

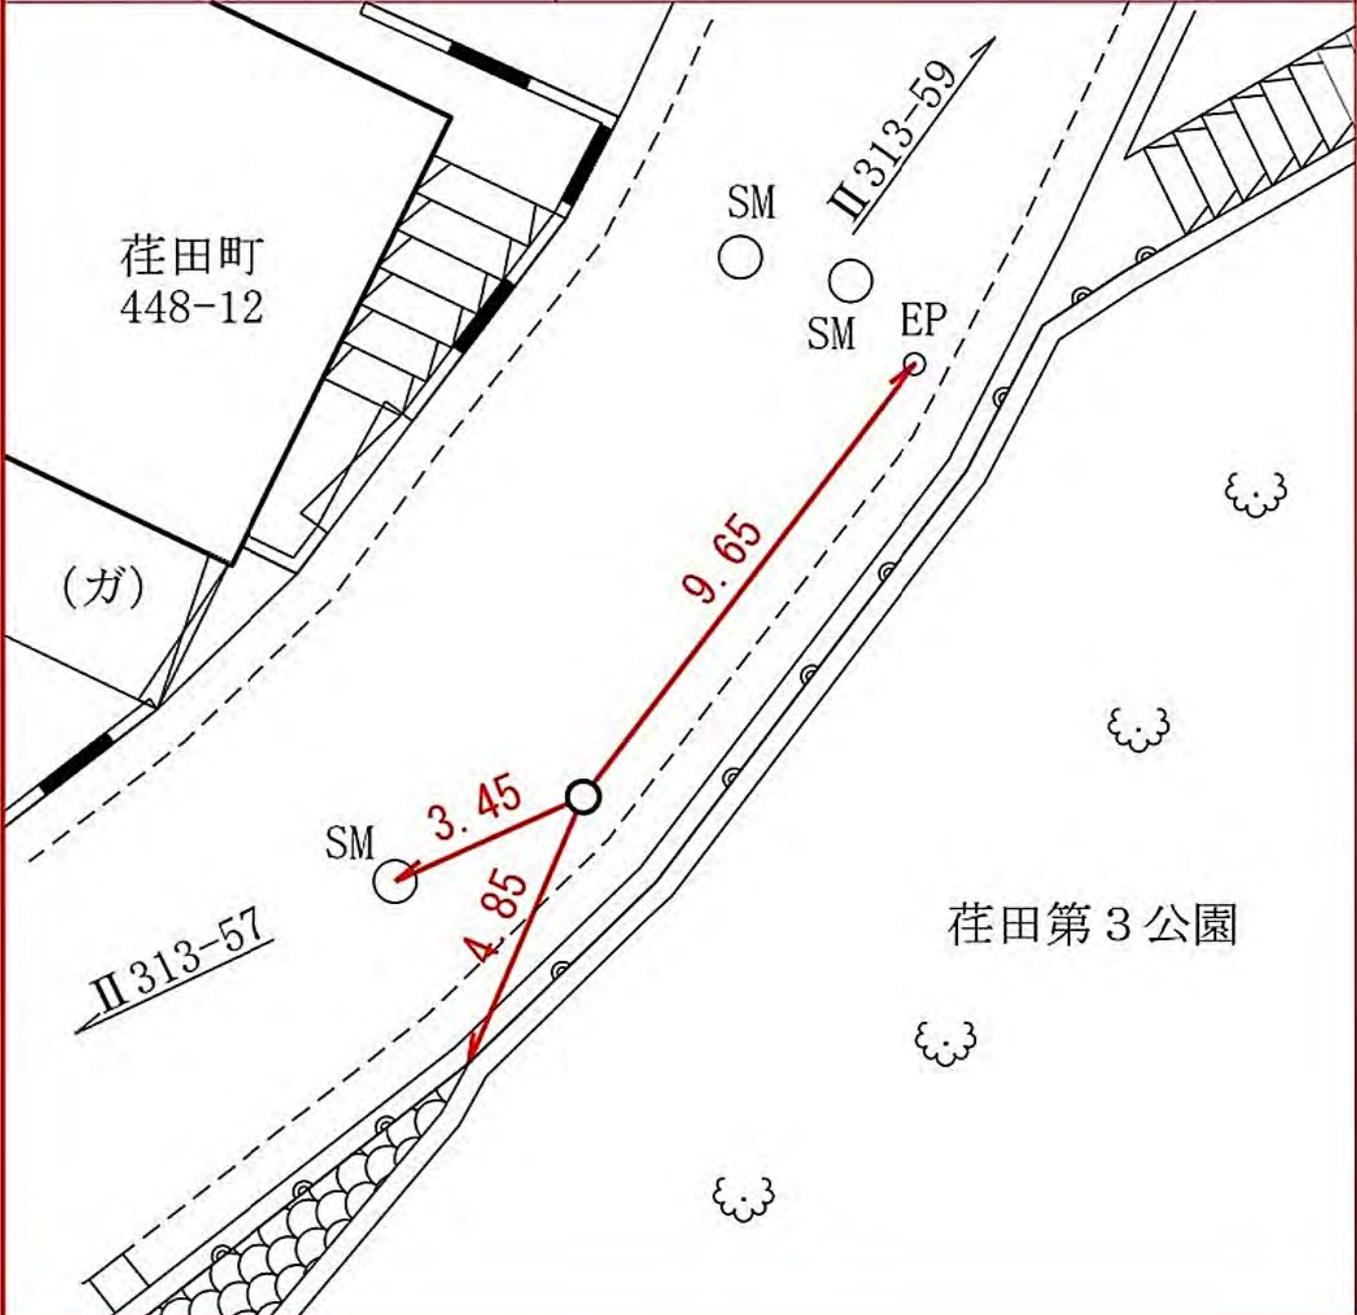

青葉区荏田町四四八―一二番地先

線番号

点番号

標識ノ種類

所在地

II 313

59


金属標。鋏。木杭

青葉区荏田町四四九―二五番地先

要

図

キザミ

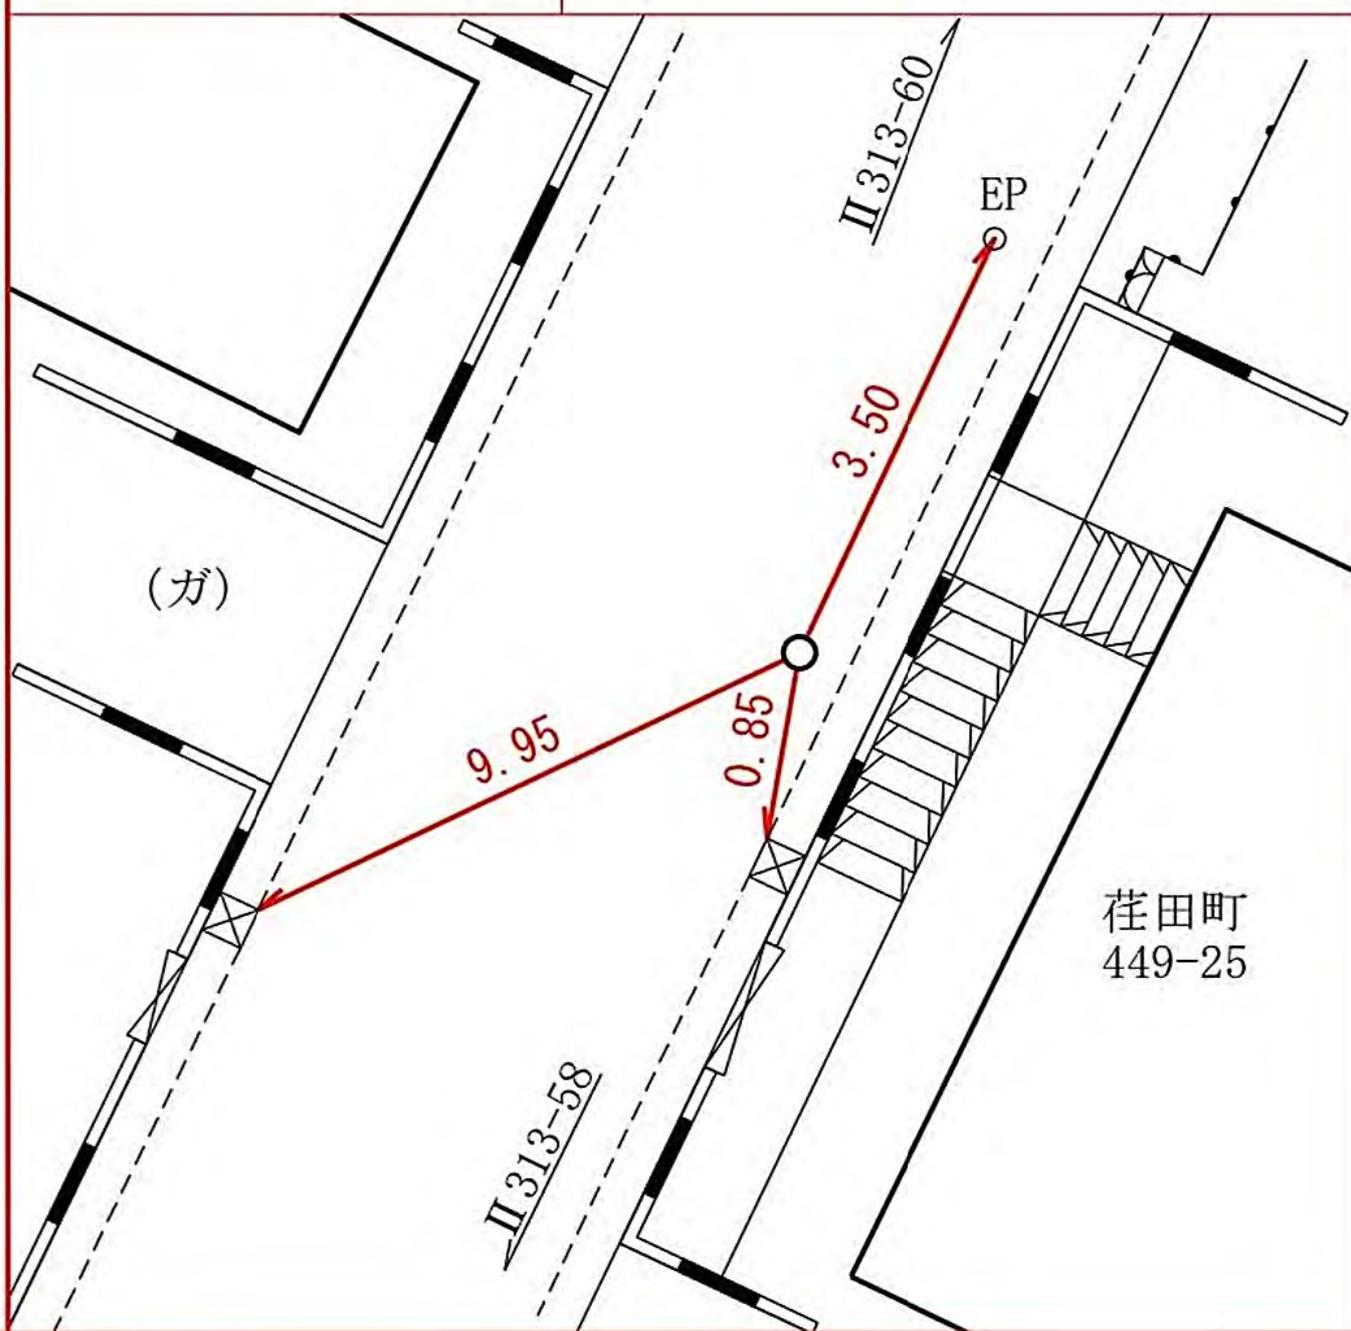

所在地

青葉区荏田町四四八―二番地先

標識ノ種類

金属標。鋏。木杭

キザミ


線番号

II 313

点番号

60

要 図

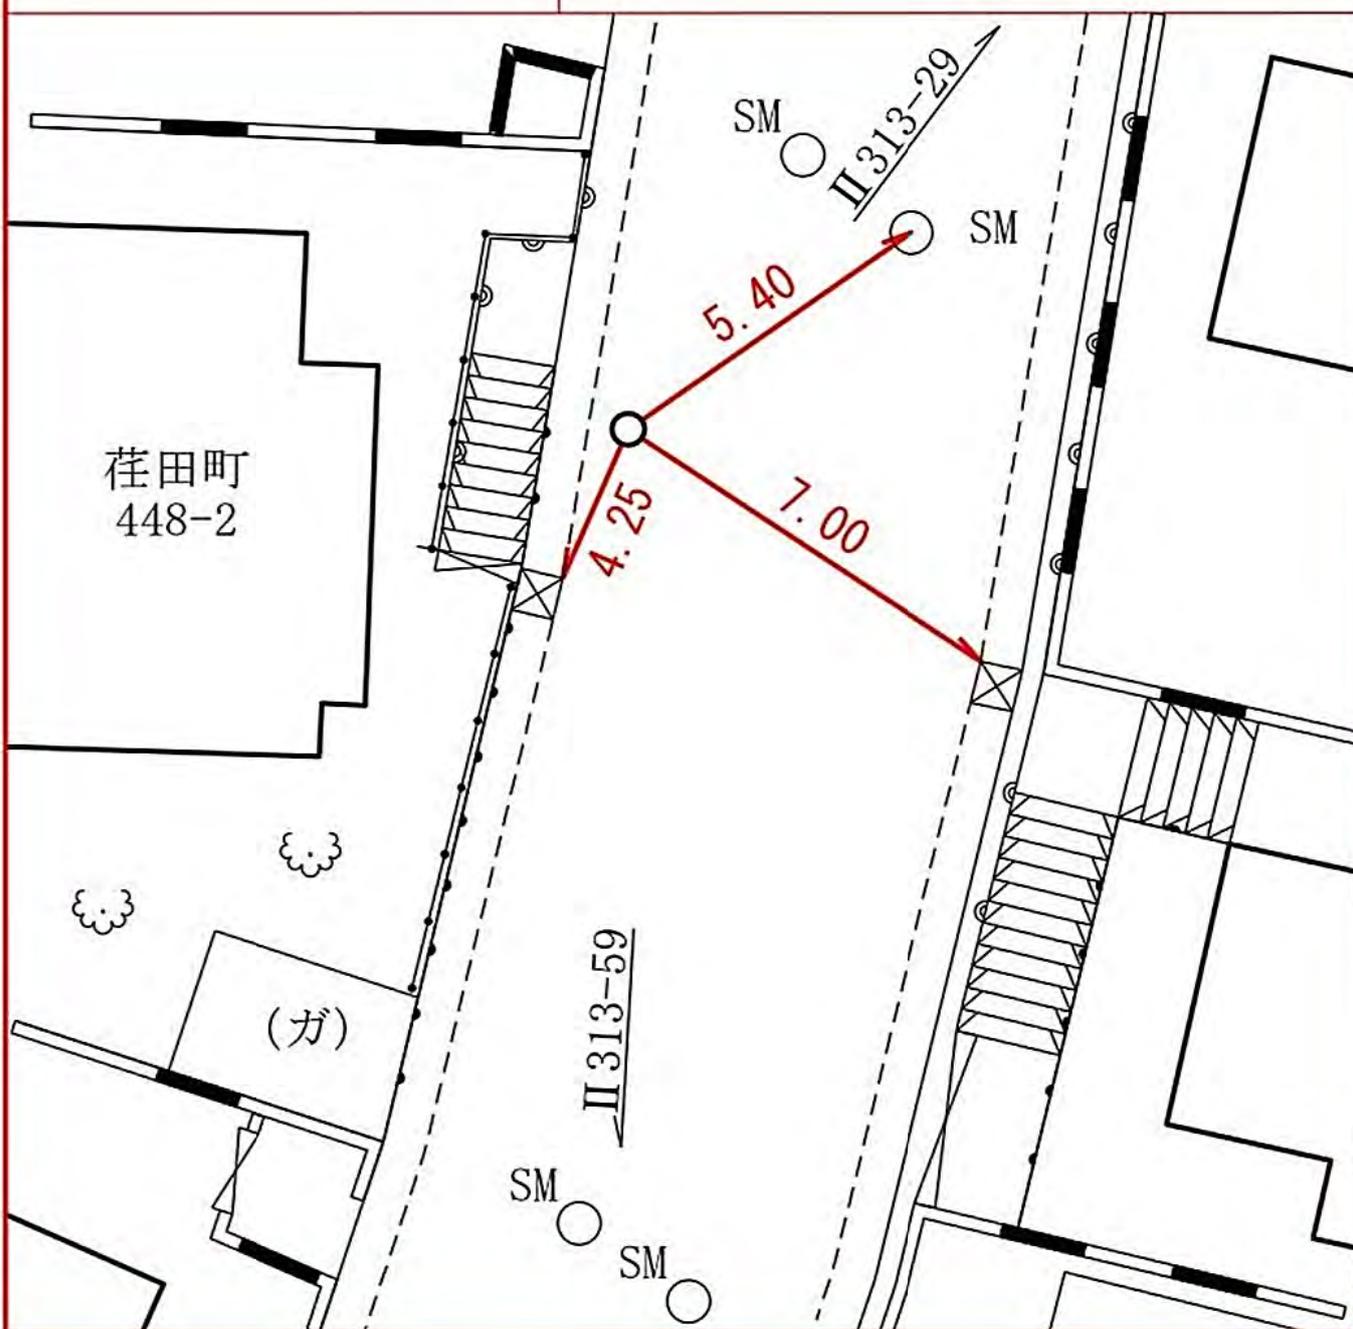


線番号	点番号	標識ノ種類	所在地
-----	-----	-------	-----

II 313	61	<span style="border: 1px solid black; border-radius: 50%; padding: 2px;">金属標</span> 。鋸。木杭
--------	----	---

要 図	キザミ
-----	-----

青葉区荏田町四三二一六番地先

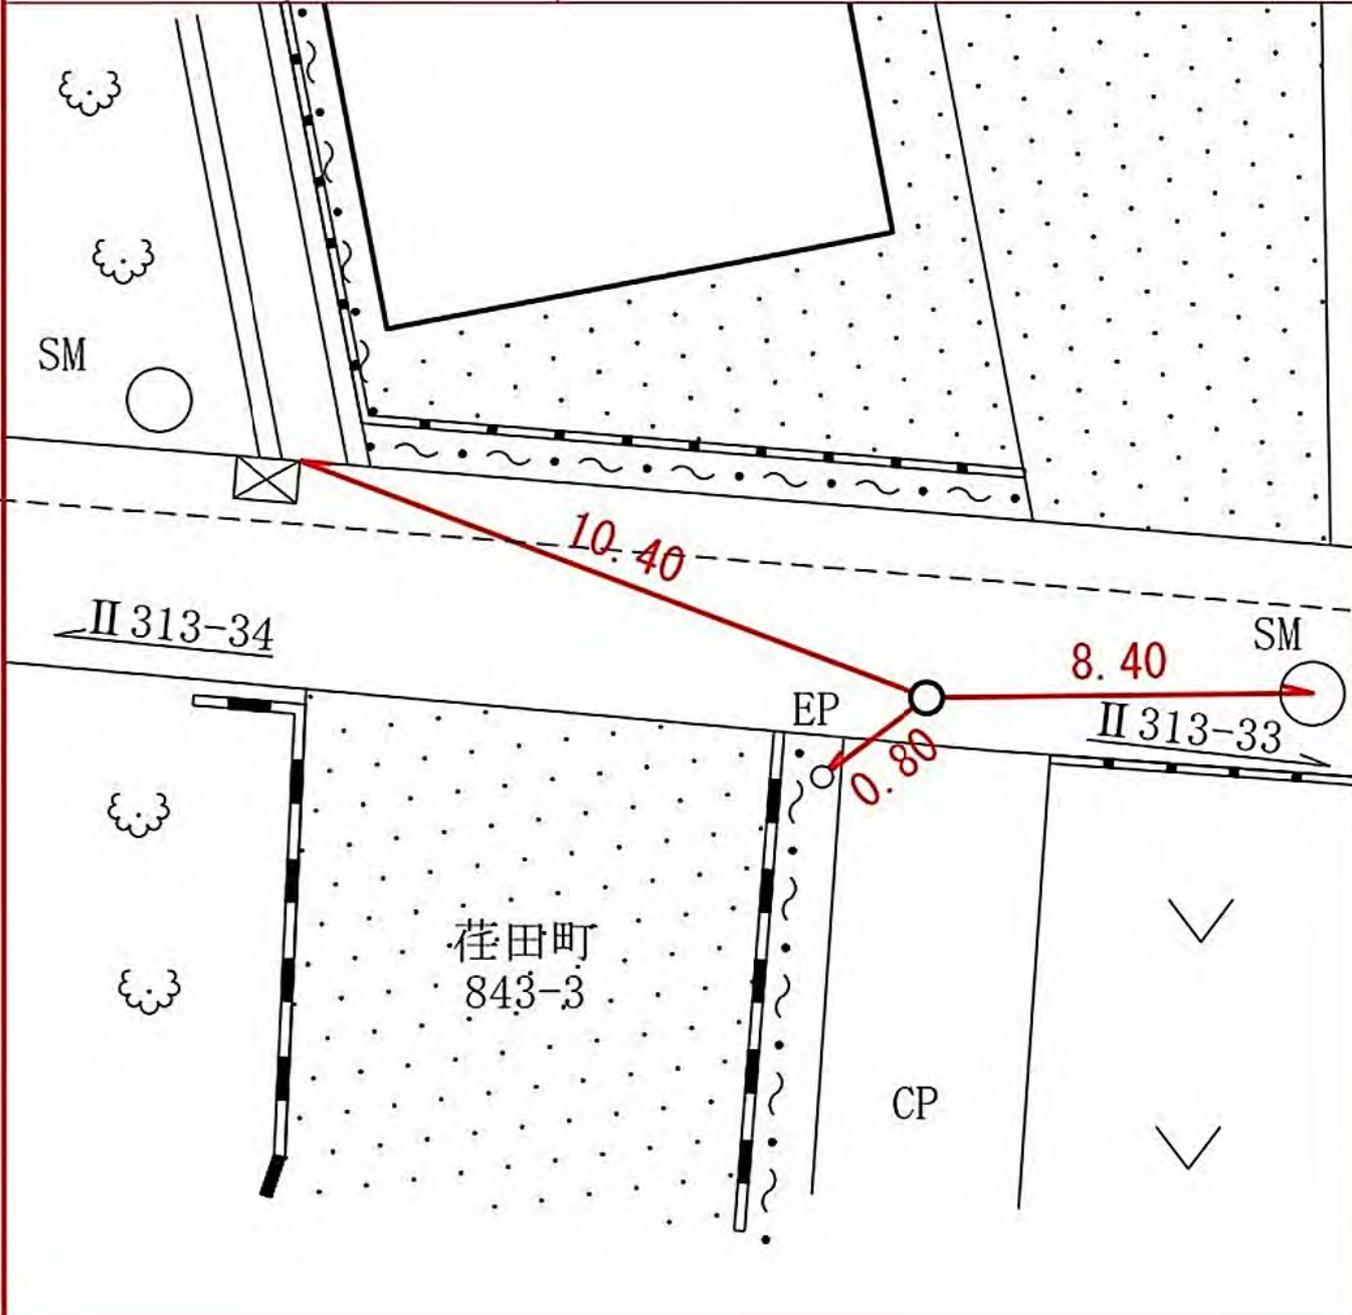

所在地

港北区下田二丁目七番七号一先

標識ノ種類

木杭。標石。刻印

鋏。鑄物杭

金属標

線番号

II 318


点番号

2

要

図

川崎市立 井田病院

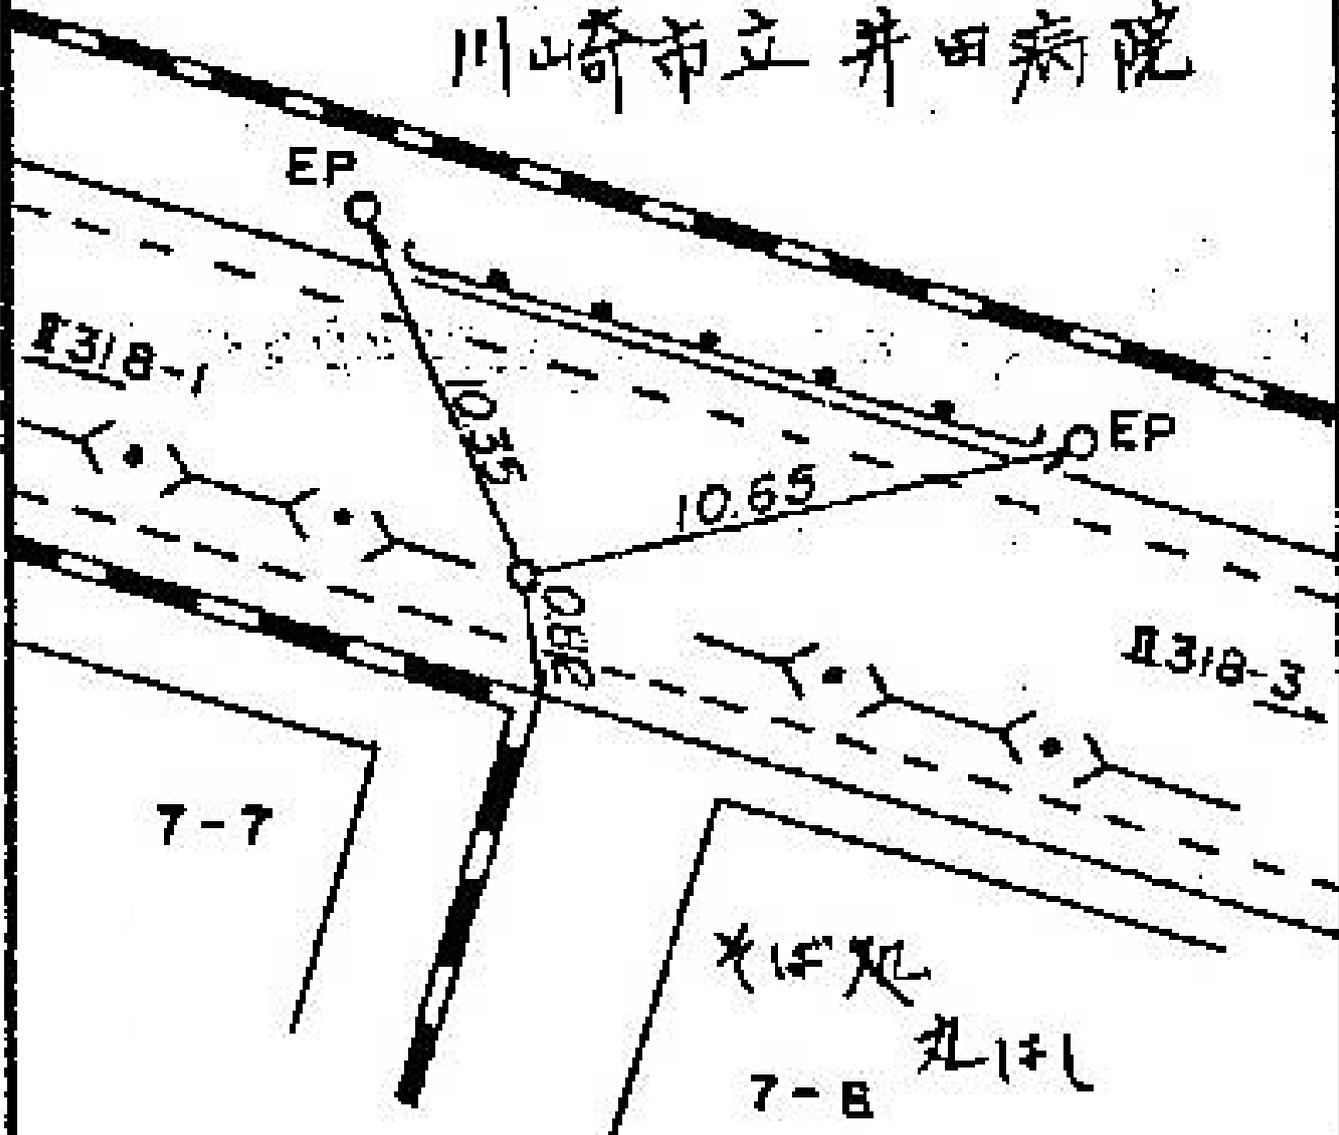

所在地

卷北區白雲一丁目十八番二六号先

標識ノ種類

木杭。標石。刻印

鋳。鑄物杭



線番号


Ⅱ 318

点番号

3

要

図

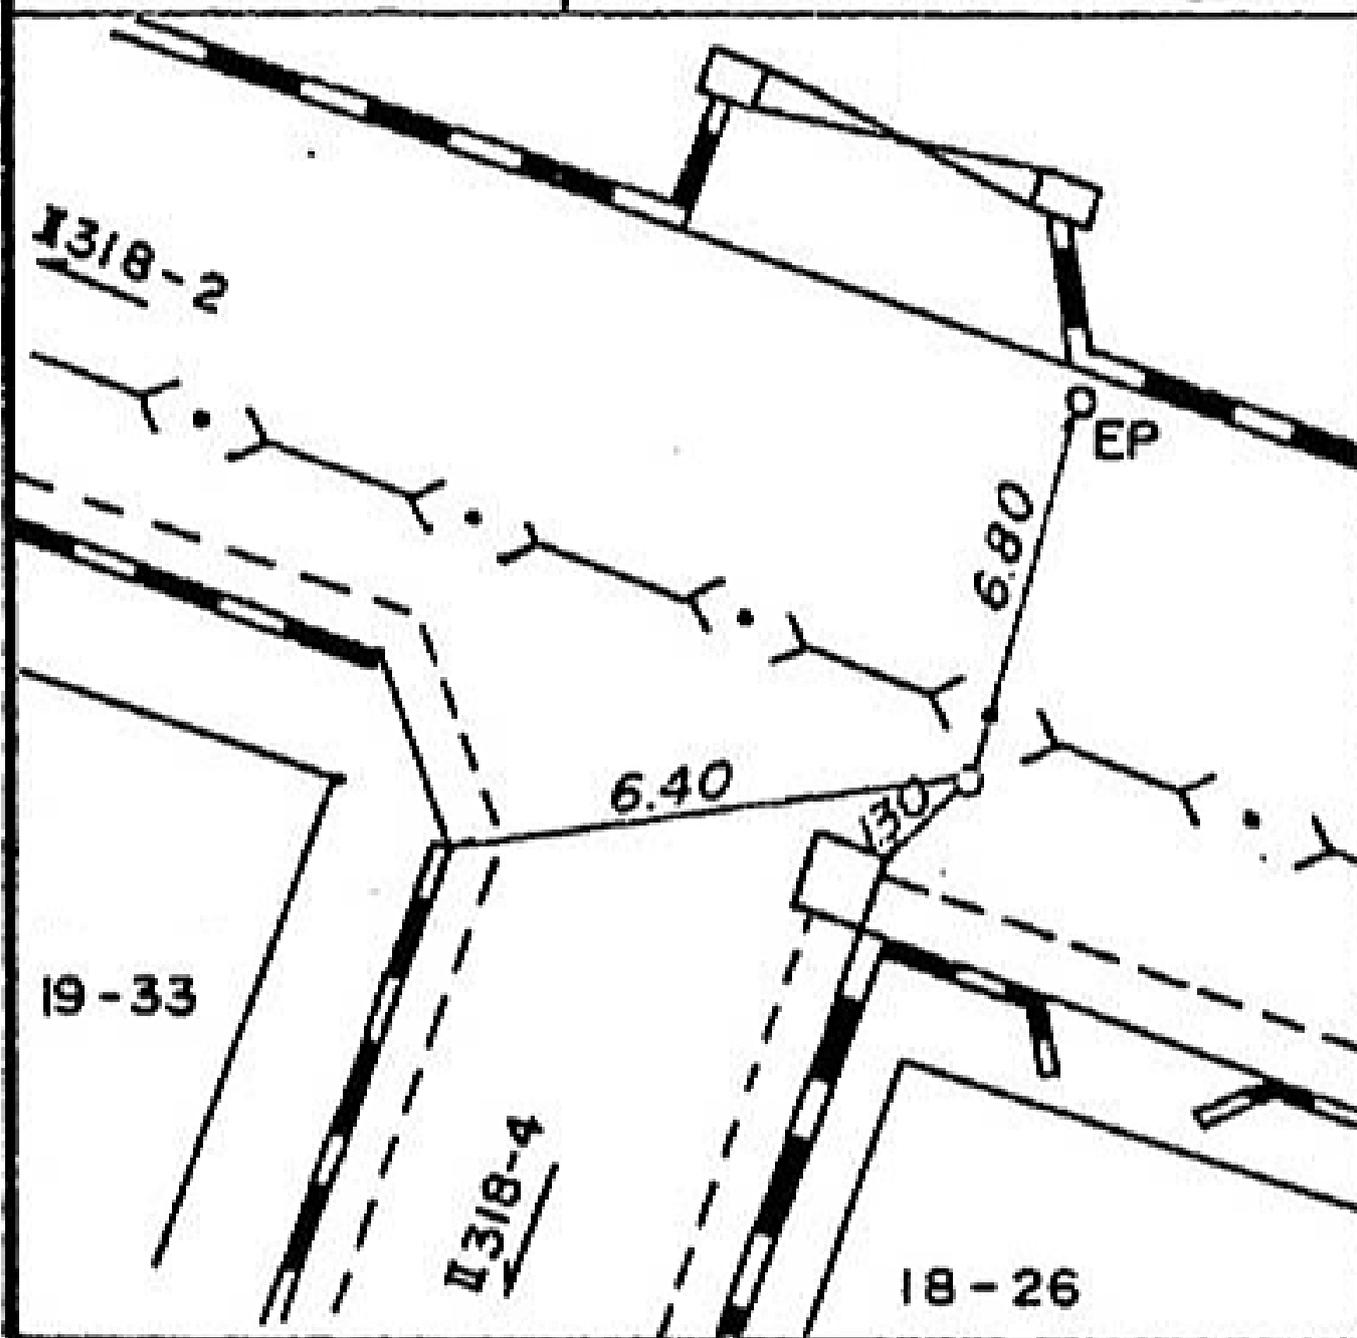

所在地

港北区日暮二丁目八番一四号一光

標識ノ種類

木杭。標石。刻印

鋌。鑄物杭

金属標

線番号


II 318

点番号

4

要

図

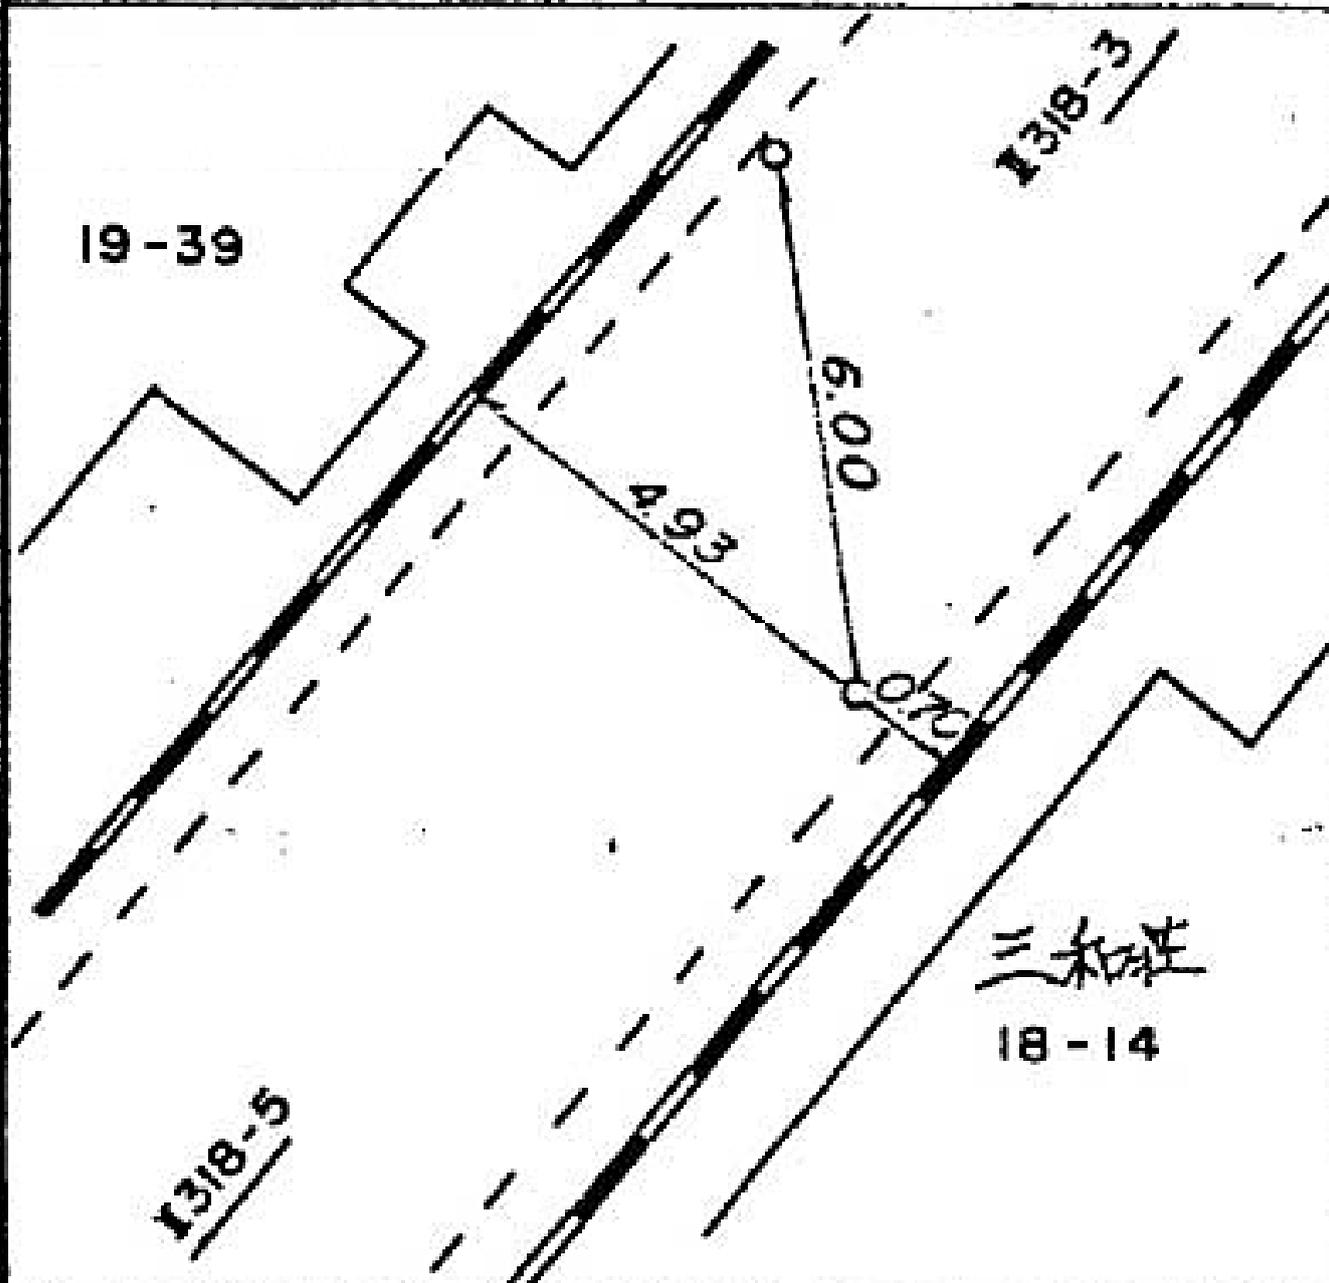

所在地

港北區田原川上流川口番田尾先

標識ノ種類

木杭。標石。刻印

鋌。鑄物杭 **金屬標**

線番号

II 318


点番号

5

要

図

20 - 24

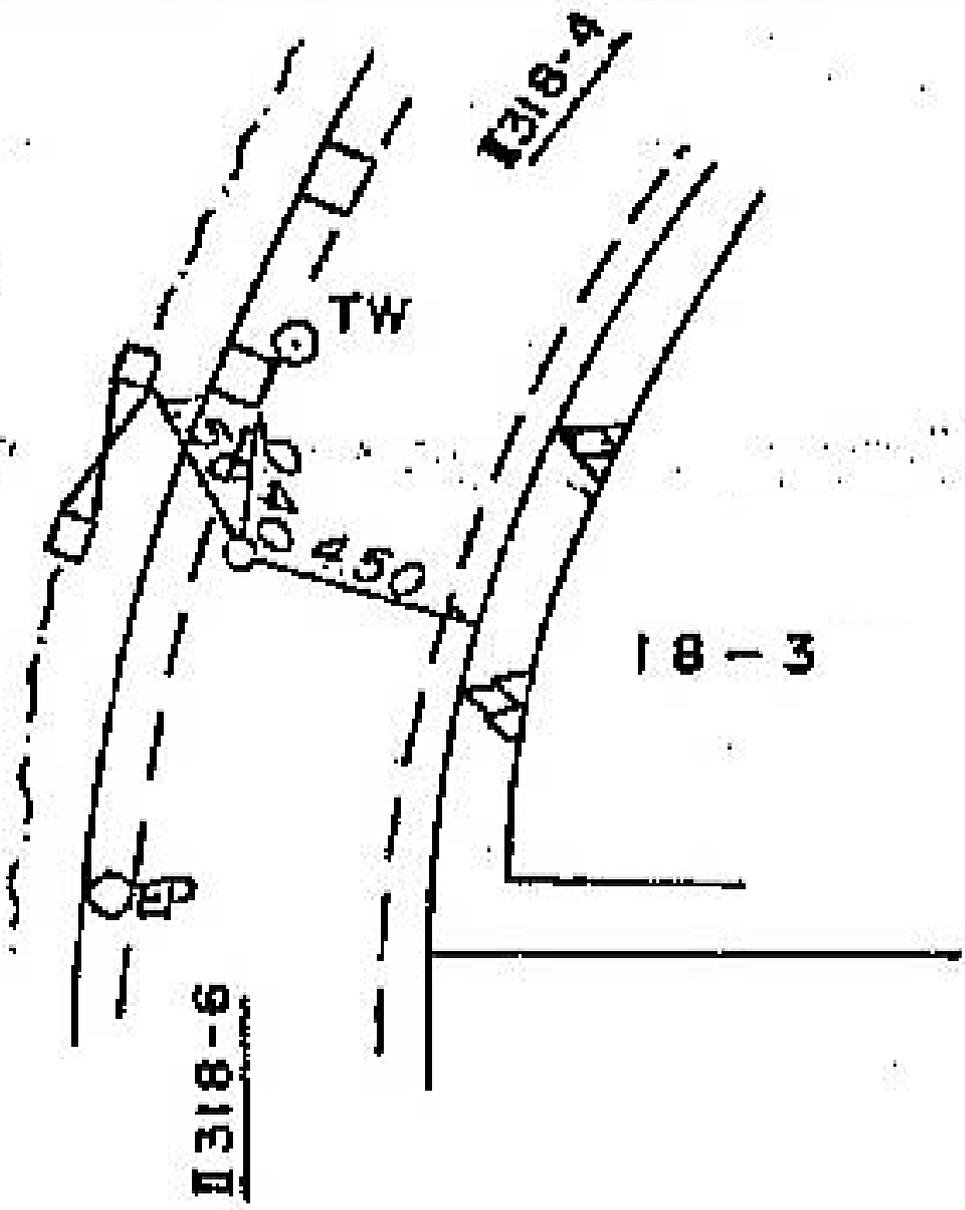

所在地

港北區日吉二丁目一六番二六号先

標識ノ種類

木杭。標石。刻印

鋳。鑄物杭

金属標

線番号


II 318

点番号

6

要

図

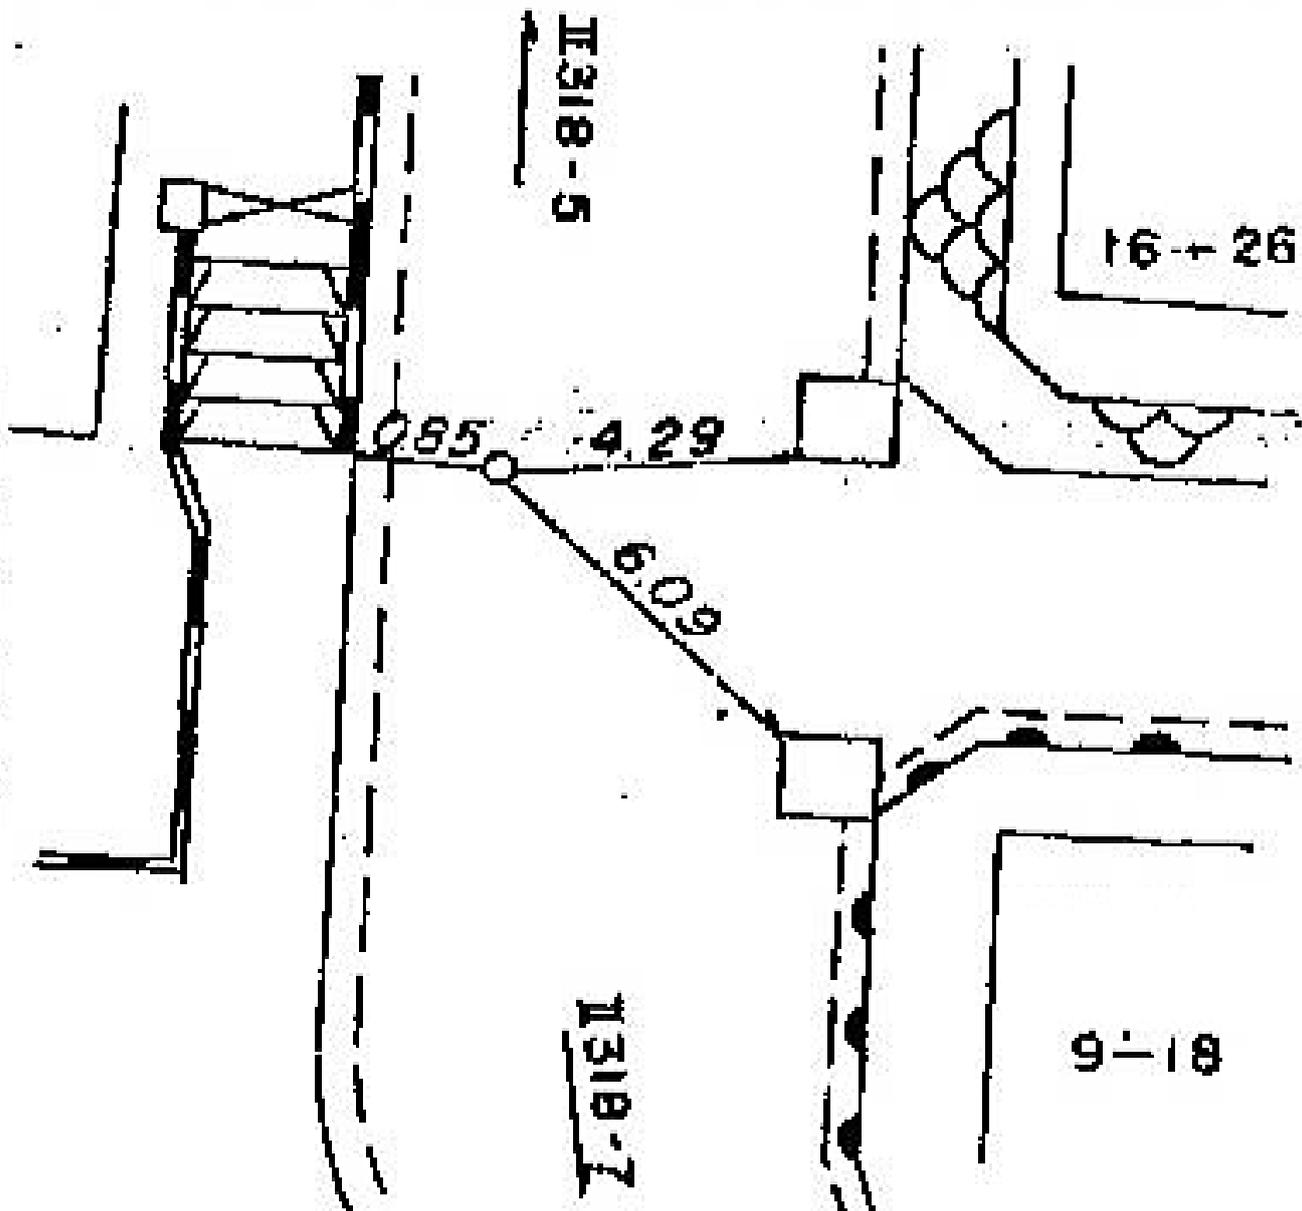

所在地

港北区日吉二丁目五番二〇号一光

標識ノ種類

木杭。標石。刻印

鋳。鑄物杭 **金属標**

線番号


II 318

点番号

7

要

図

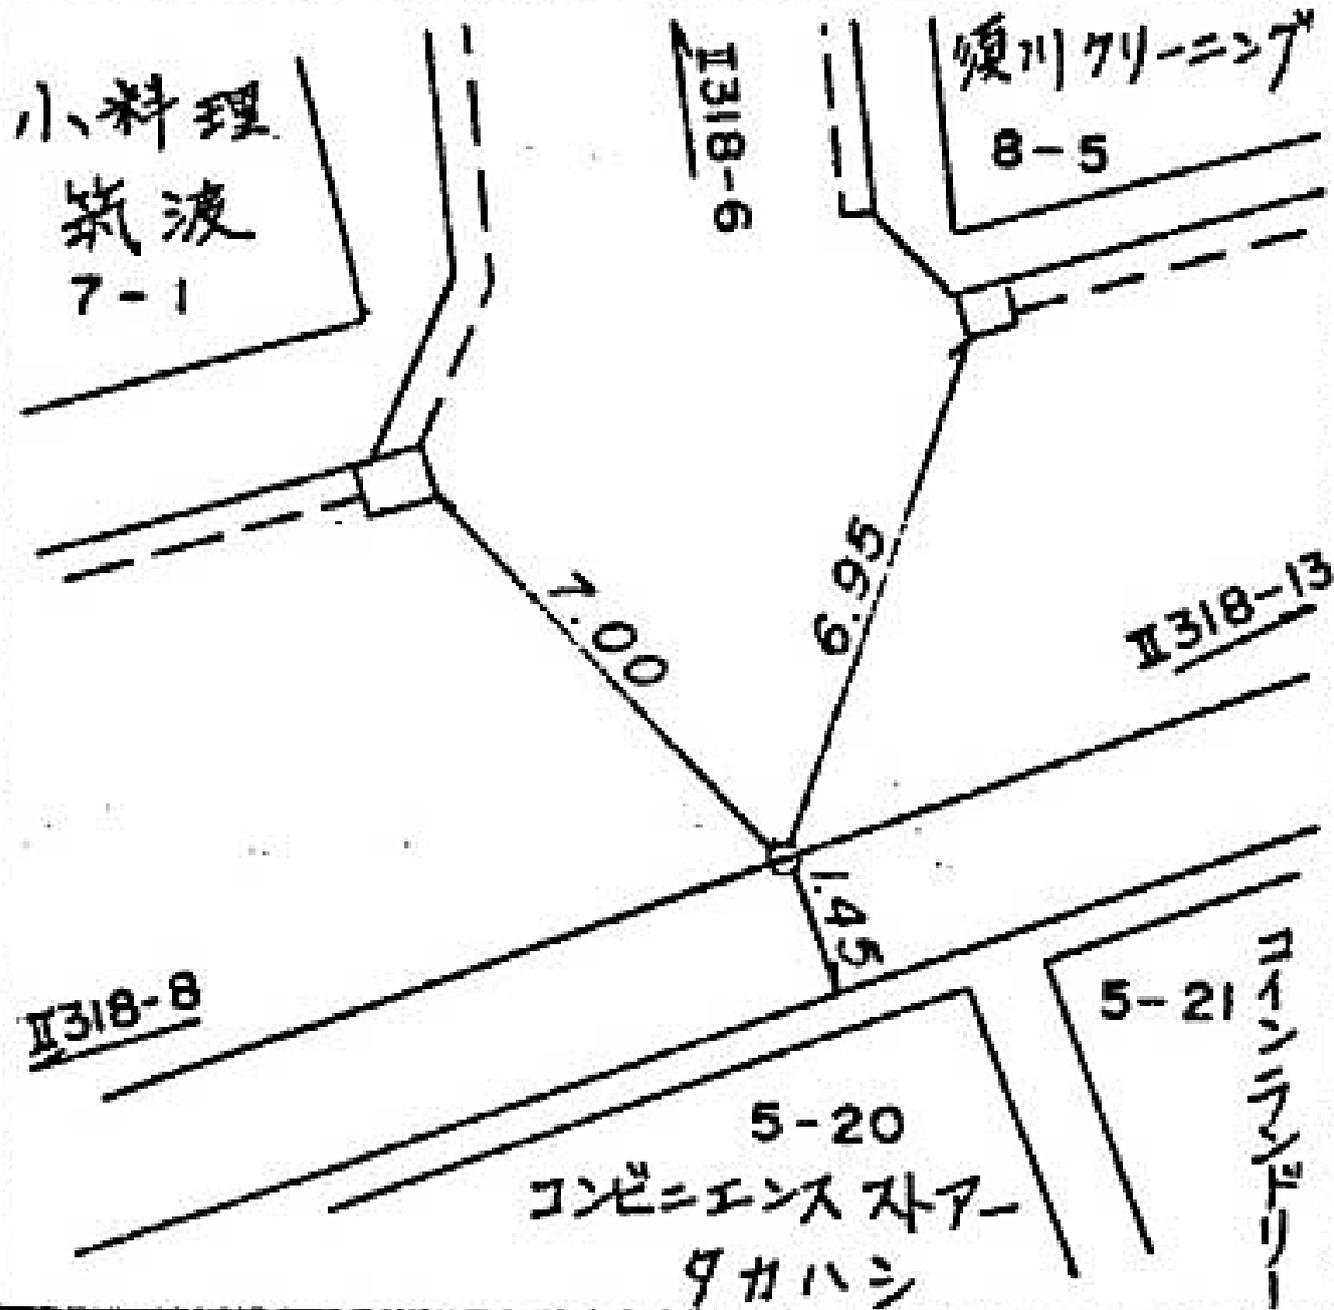

所在地

港北區日吉二丁目六番二六号一先

標識ノ種類

木杭。標石。刻印

鋳。鑄物杭 (金属標)

線番号


II 318

点番号

8

要

図

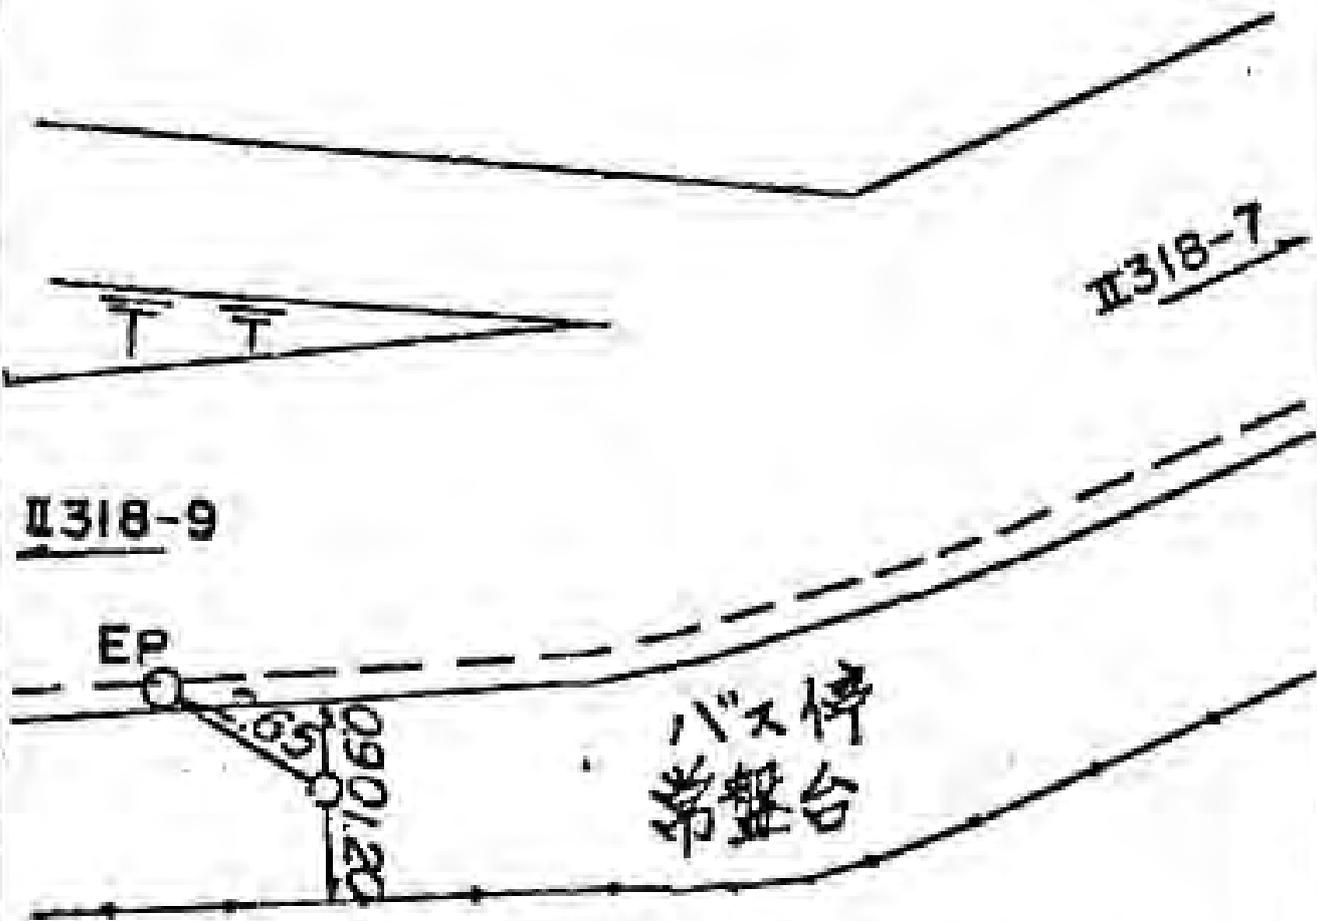

6-26

駐車場

所在地

港北区下田町二丁目一番一号先

標識ノ種類

木杭。標石。刻印

鋳。鑄物杭 **金属標**

点番号


9

☒

線番号

II 318

要

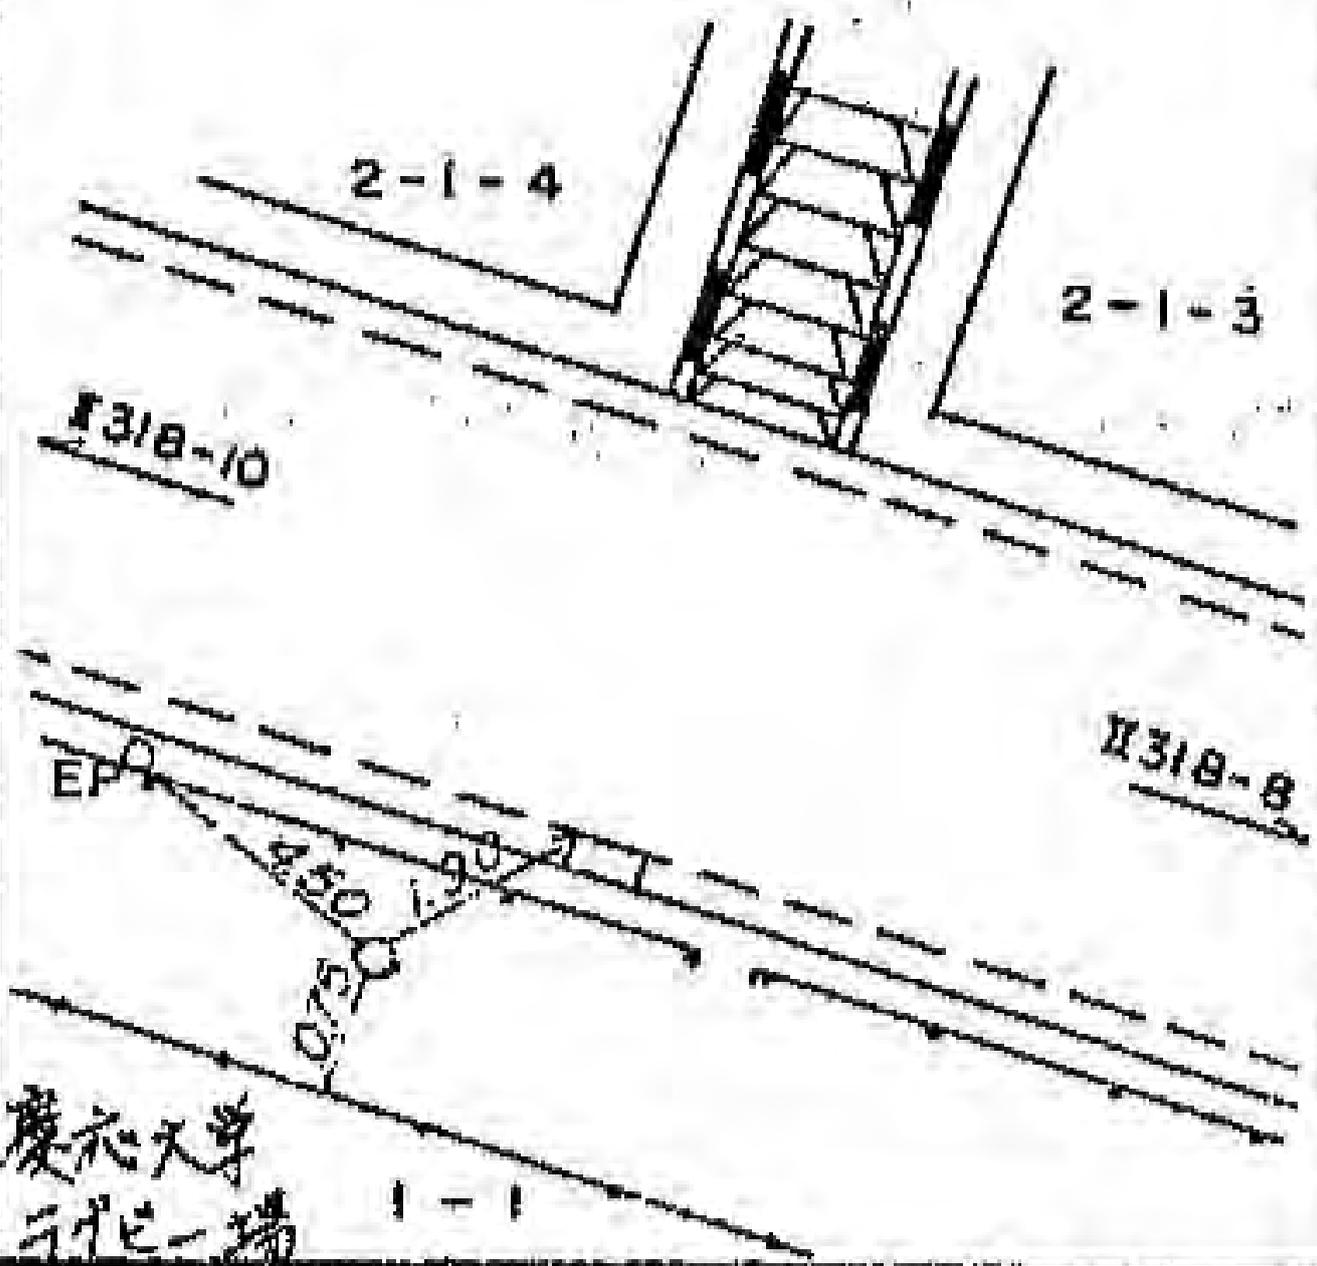

点 之 記

線番号	点番号	標識ノ種類	所在地	線番号	点番号	標識ノ種類	所在地
II318	14	金属標。鋏。木杭	港北区下田町三丁目五十一番地 ✓			金属標。鋏。木杭	
要 図		キザミ。(印)		要 図		キザミ	
<p>559 日吉ハイツ屋上 5-1 II318-2</p>							

線番号	点番号	標識ノ種類	所在地	線番号	点番号	標識ノ種類	所在地
		金属標。鋏。木杭				金属標。鋏。木杭	
要 図		キザミ		要 図		キザミ	

横浜市道路局

所在地

港北区下田町四丁目六一八番地先

標識ノ種類

金属標。鋏。木杭

点番号


16

線番号


II 318

要 図

キザミ

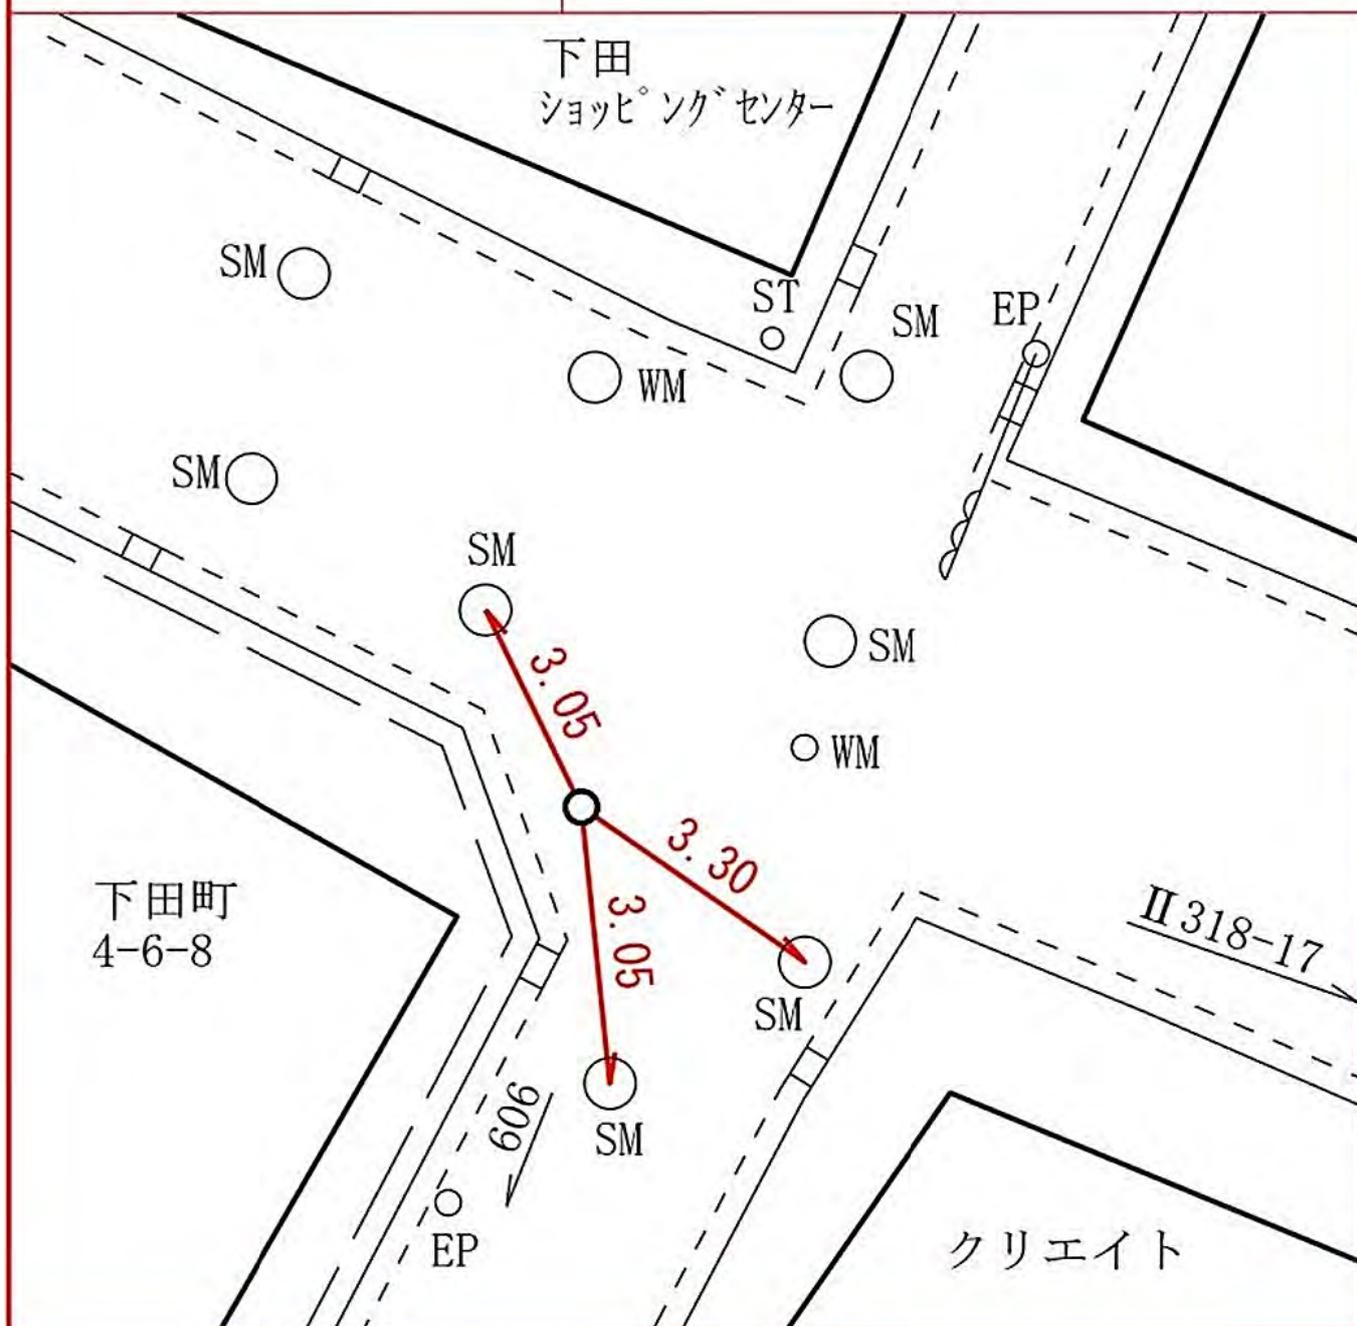

線番号	点番号	標識ノ種類	所在地
II 318	17	金属標。鋸。木杭 キザミ	港北区下田町四丁目二一四番地先
要 図			

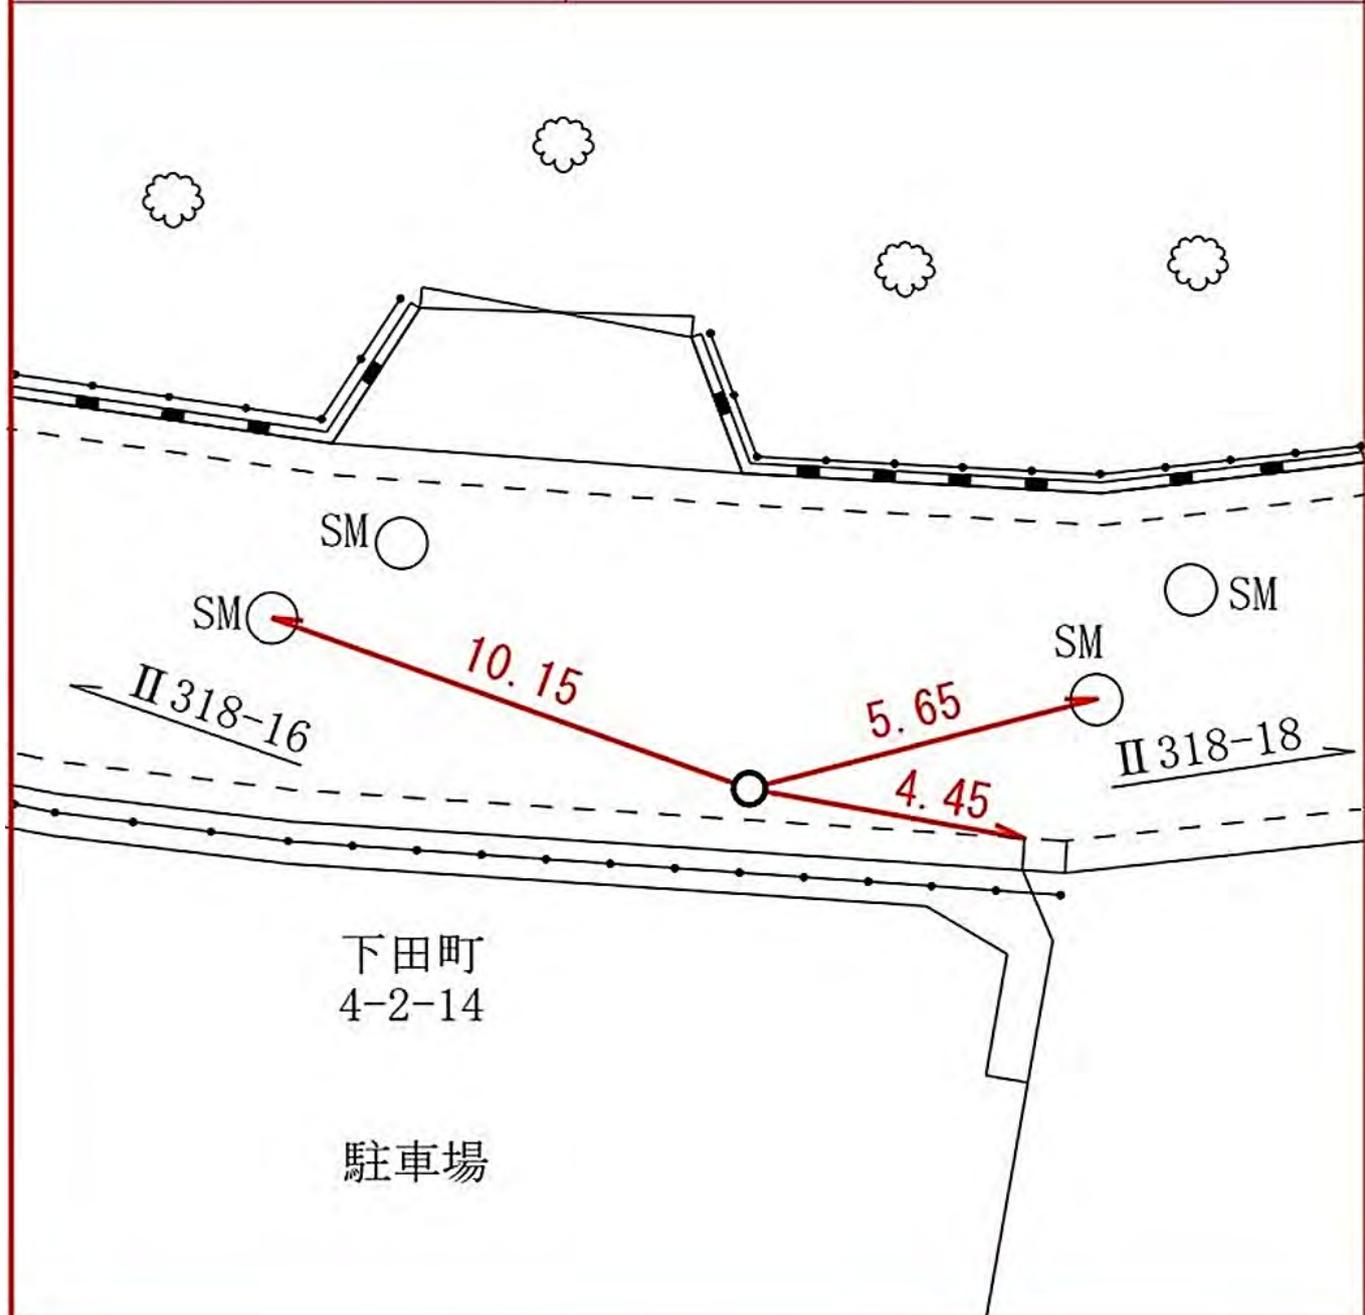

所在地

港北区下田町三丁目一一一番地先

標識ノ種類

金属標。鋏。木杭

キザミ


線番号

II 318

点番号

18

要 図

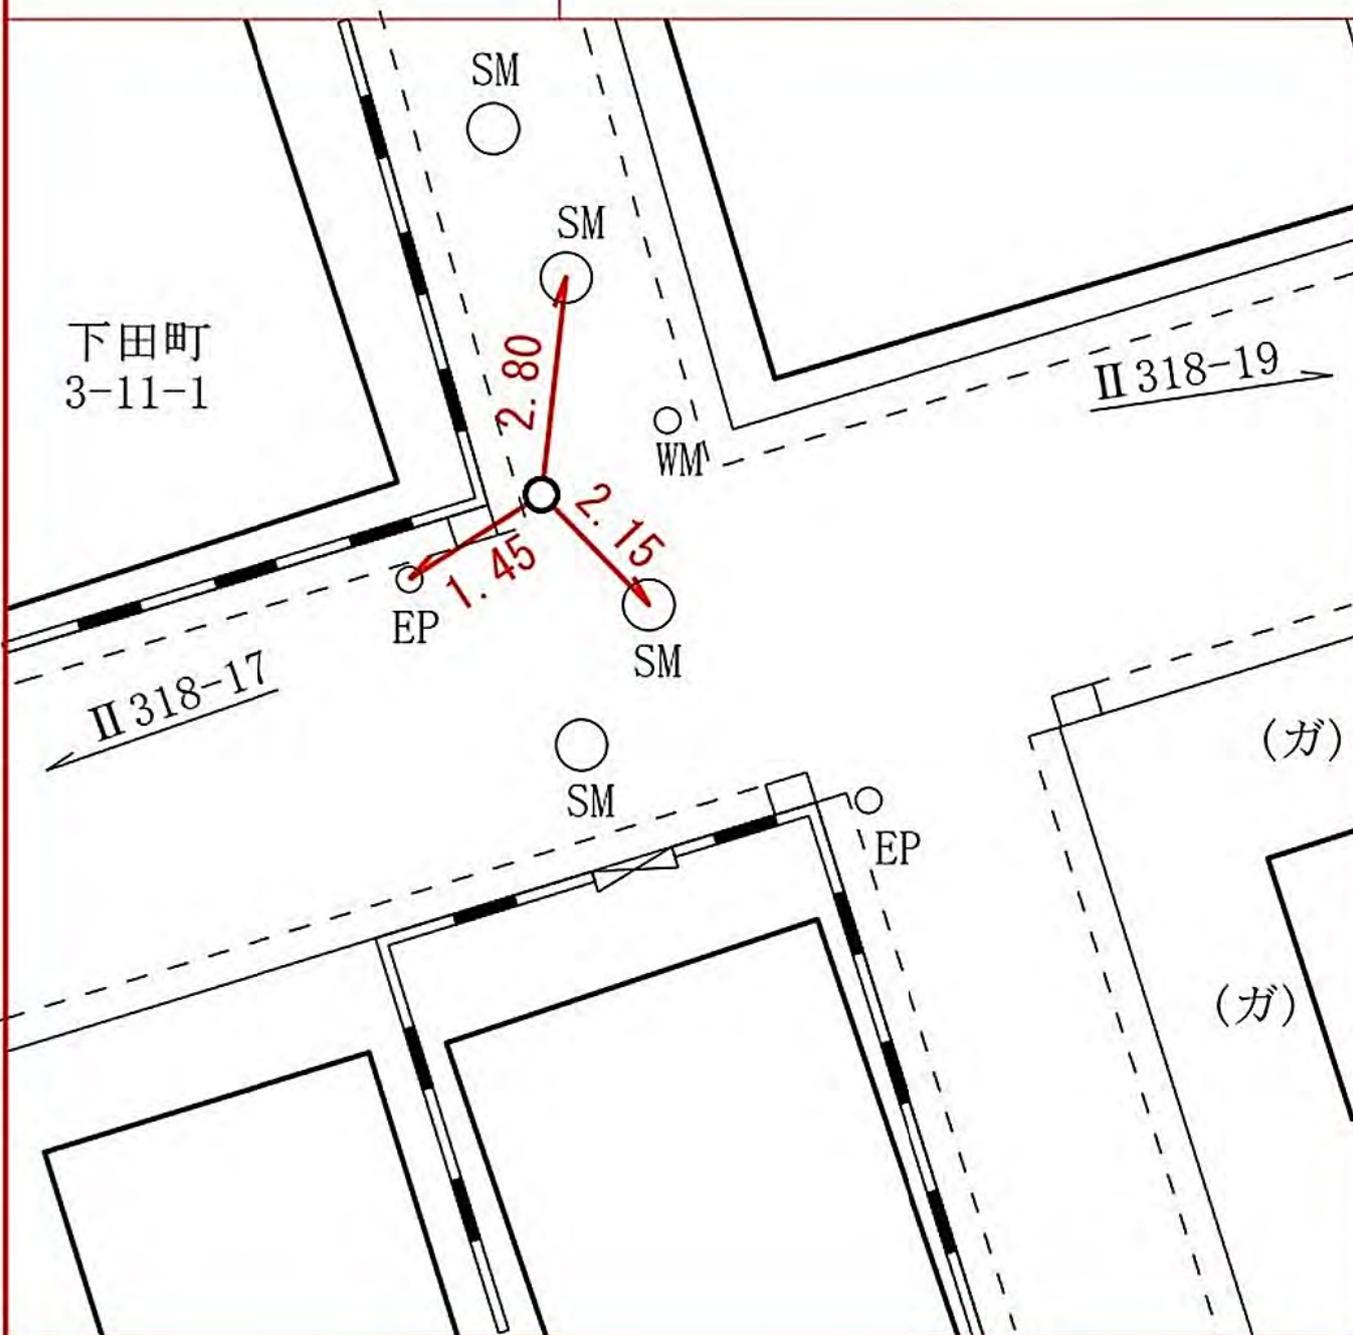

所在地

港北区下田町二丁目一六一二九番地先

標識ノ種類

金属標。鋏。木杭

点番号

19

線番号

II 318

要 図


キザミ



線番号	点番号	標識ノ種類	所在地
-----	-----	-------	-----

II 318	20	<span style="border: 1px solid black; border-radius: 50%; padding: 2px;">金属標</span> 。鋏。木杭	港北区下田町二丁目一四―五番地先
--------	----	---	------------------


要 図	キザミ	
-----	-----	--

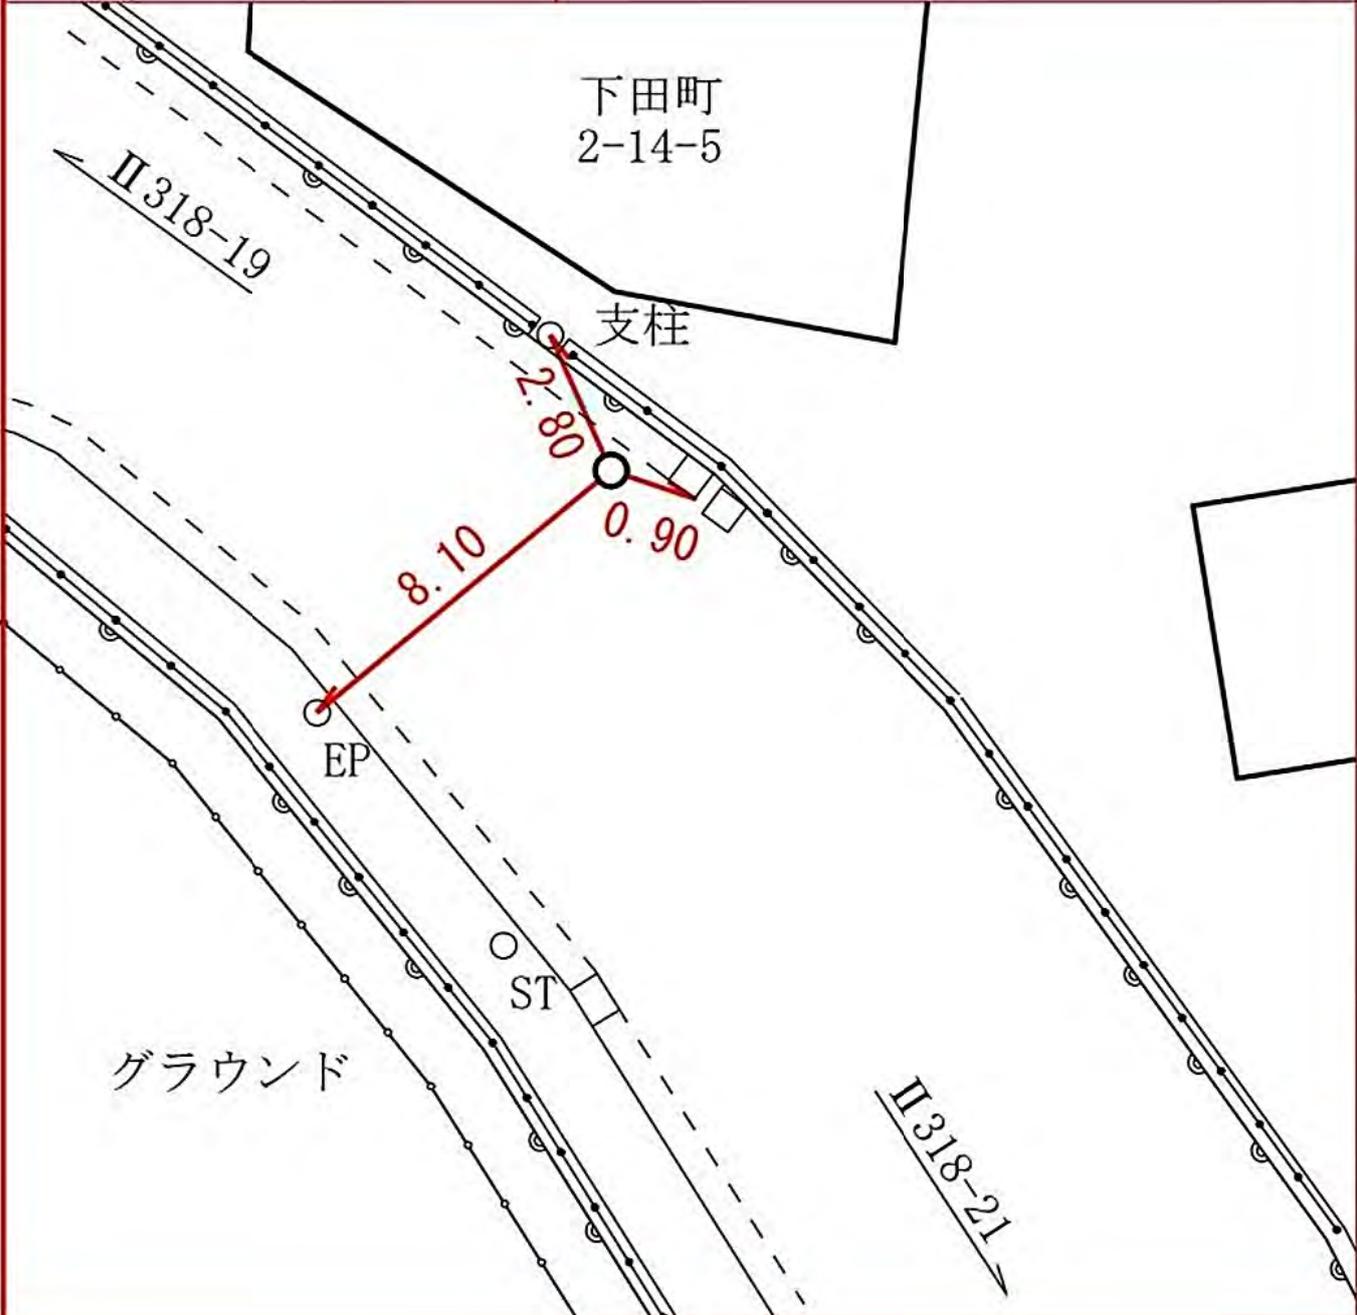

線番号	点番号	標識ノ種類	所在地
-----	-----	-------	-----

II 318	21	金属標。鋏。木杭	港北区下田町一丁目二番地先
--------	----	----------	---------------

要	図	キザミ
---	---	-----

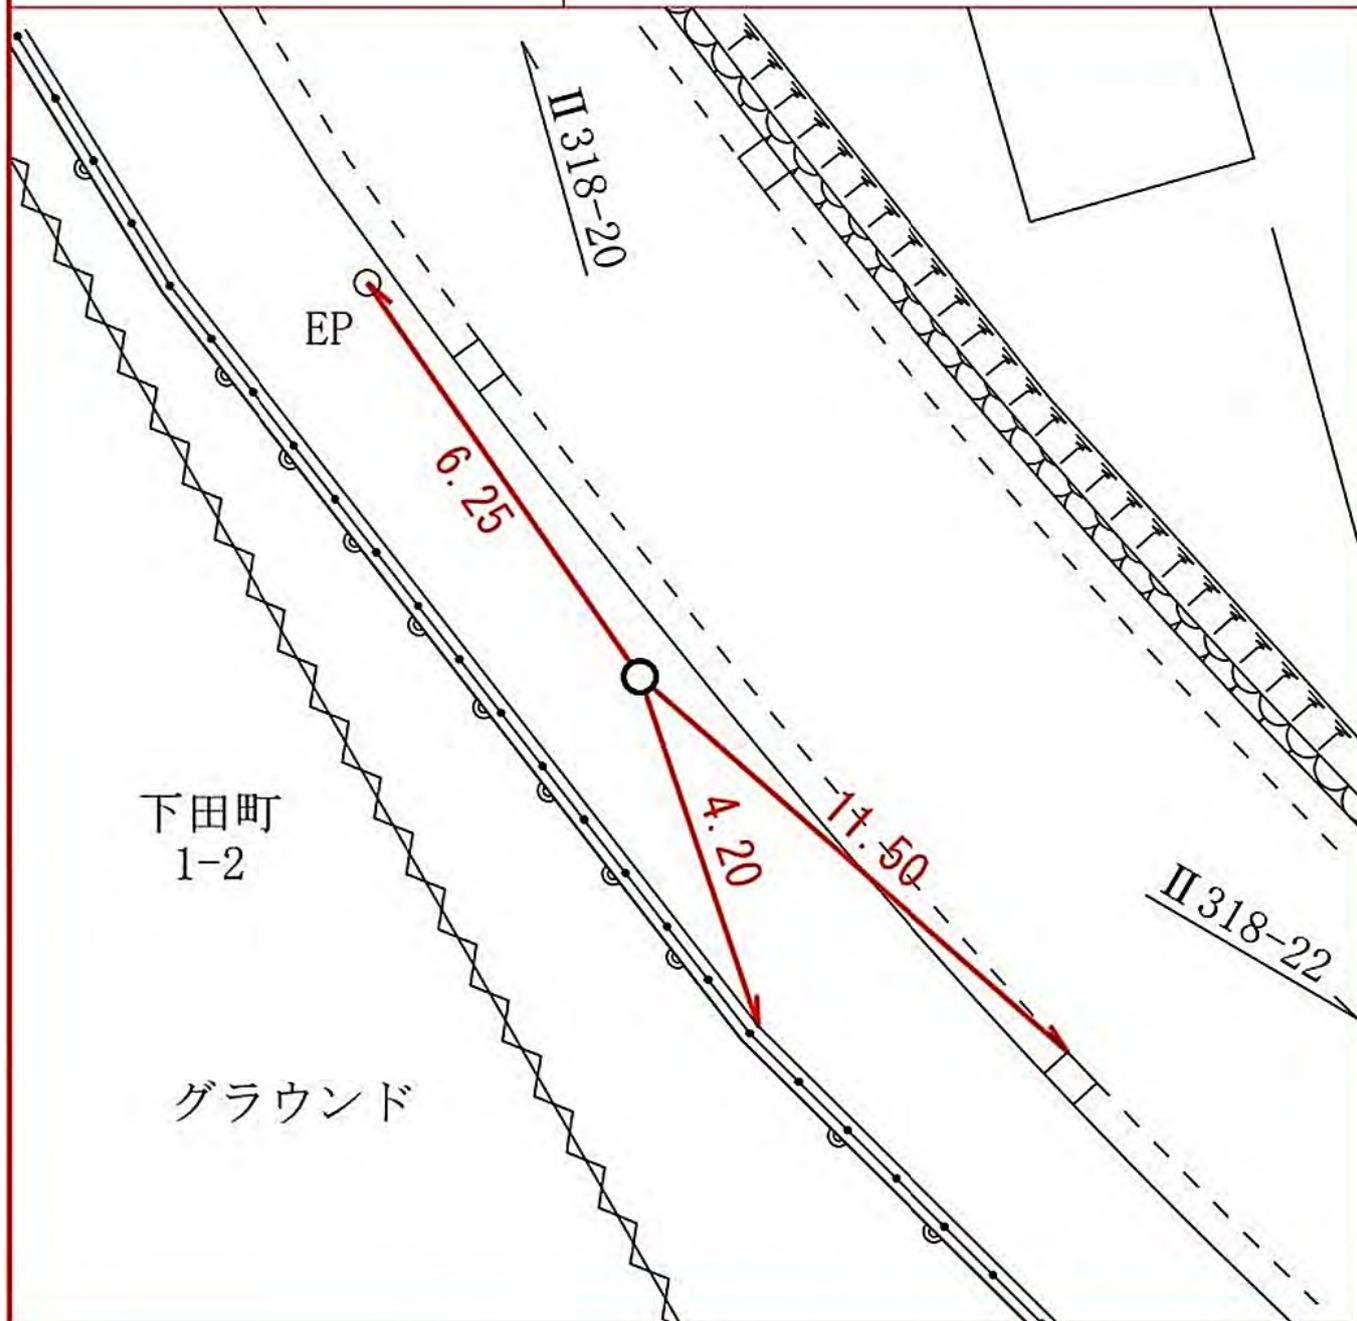

所在地

港北区下田町二丁目二一〇番地先

標識ノ種類

金属標。鋏。木杭

キザミ


線番号

II 318

点番号

22

要 図

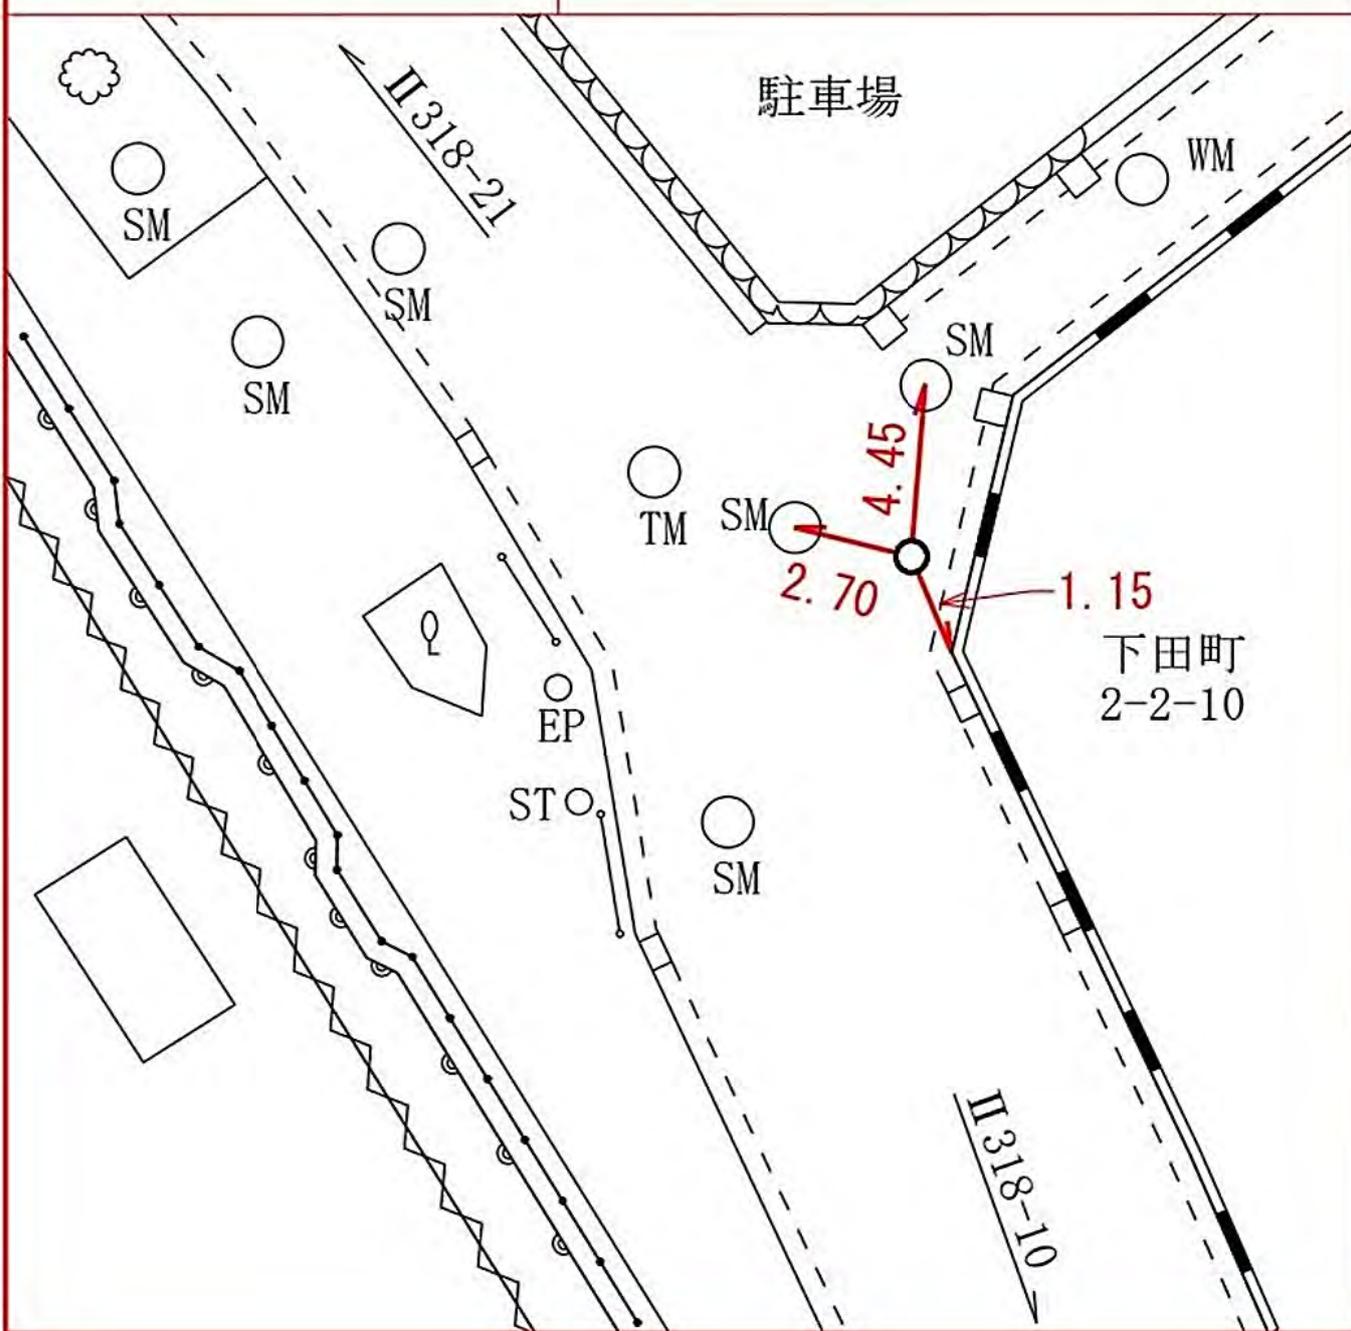

所在地

港北区日吉三丁目二〇一七番地先

標識ノ種類

金属標。鋏。木杭

キザミ


点番号

23

線番号

II 318

要 図

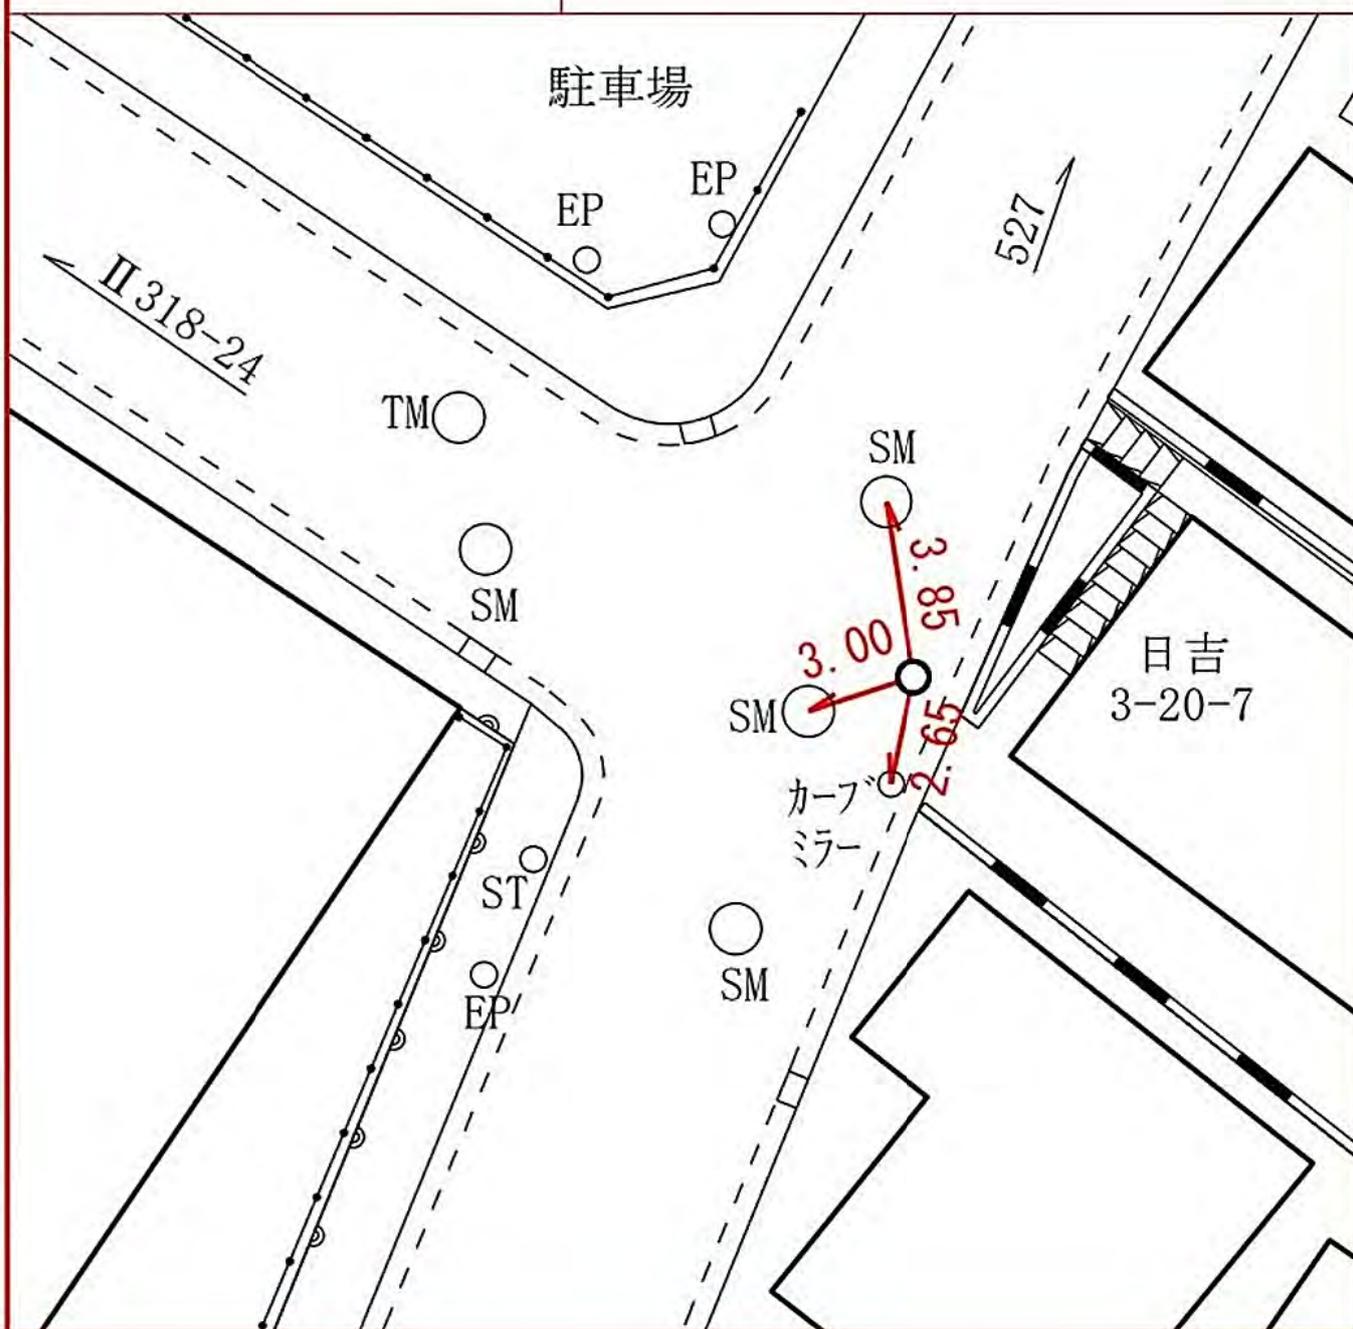

所在地

港北区日吉四丁目一八一一番地先

標識ノ種類

金属標。鋏。木杭

キザミ

線番号


II 318

点番号

24

要

図

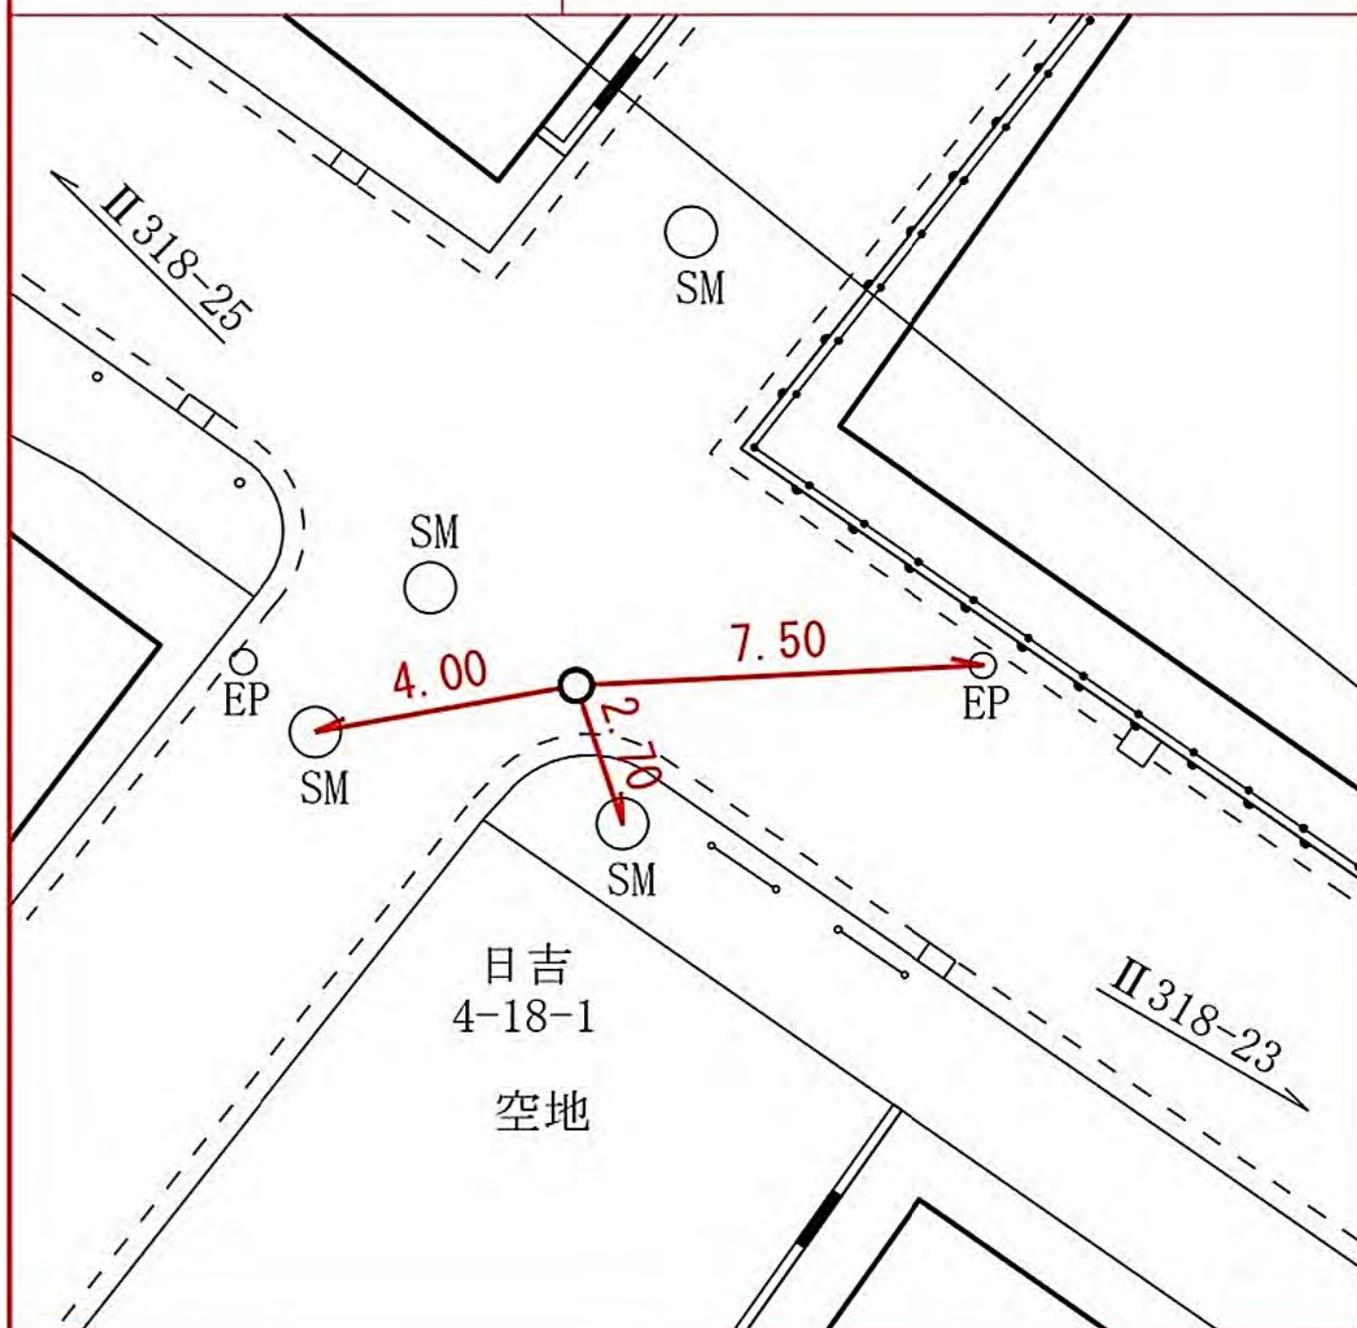

所在地

港北区日吉四丁目一二一二番地先

標識ノ種類

金属標。鋏。木杭

点番号


25

線番号

II 318

要 図

キザミ

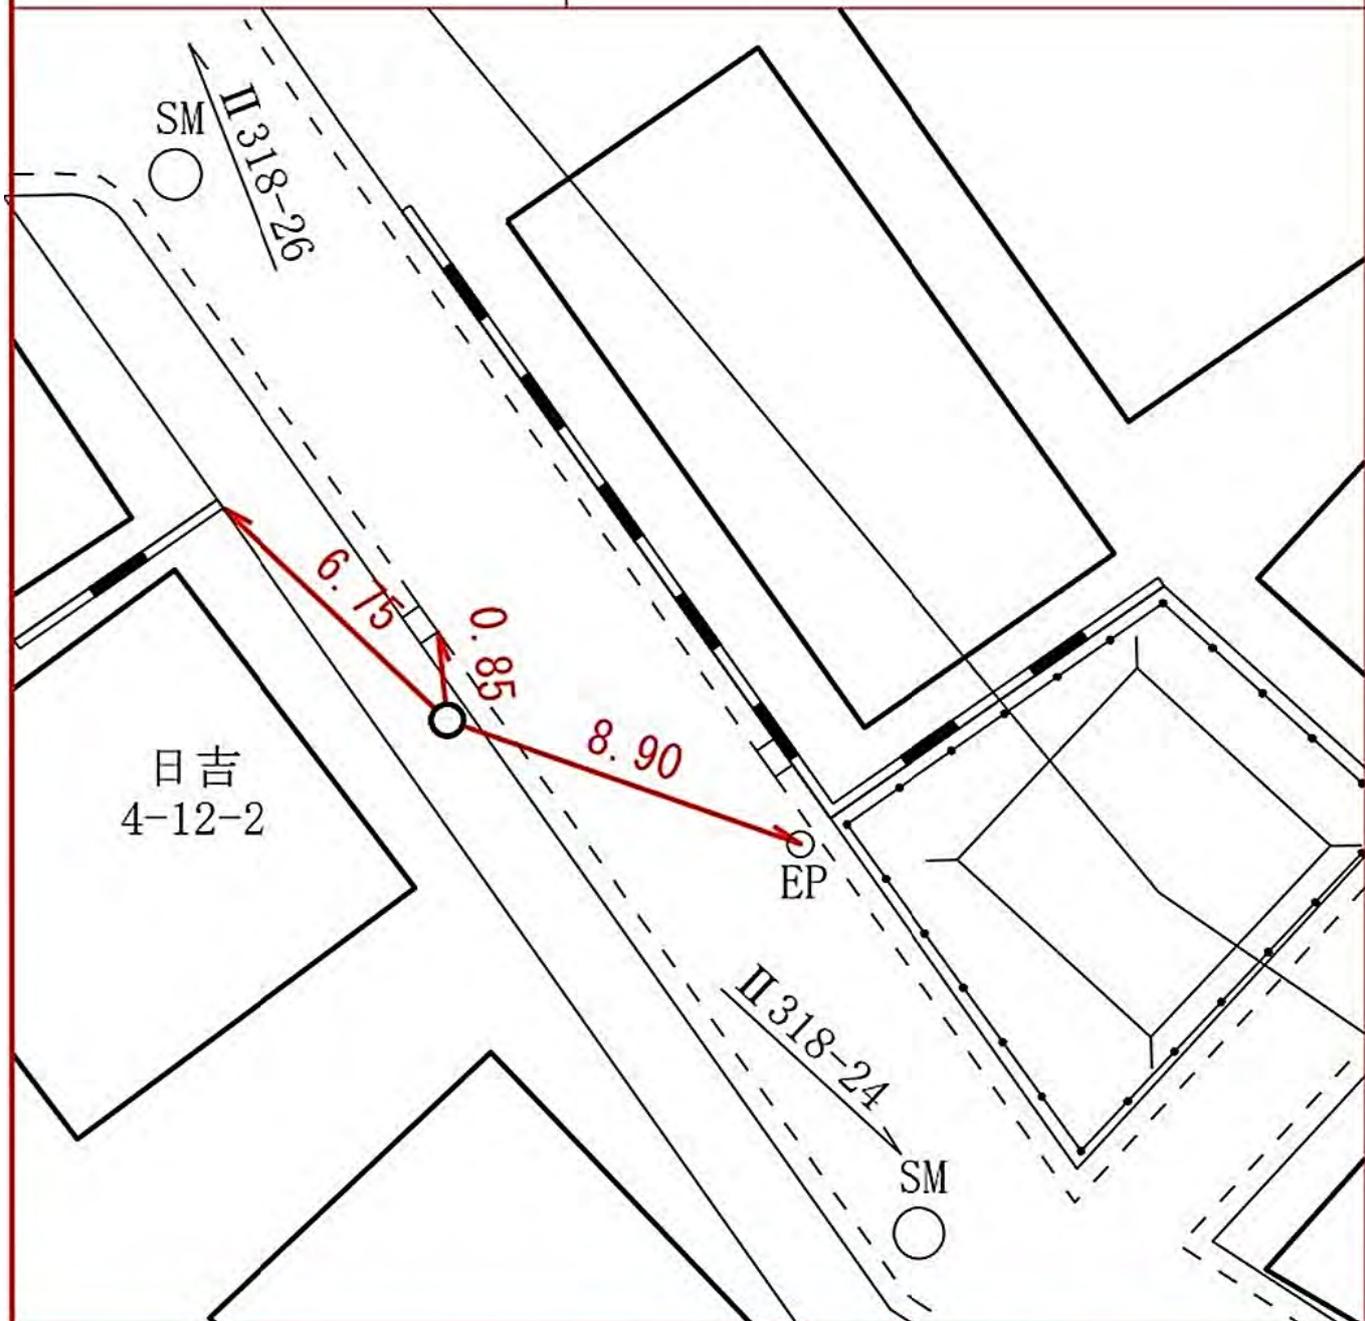

所在地

港北区日吉四丁目七―二番地先

標識ノ種類

金属標。鋏。木杭

キザミ


点番号

26

線番号

II 318

要 図

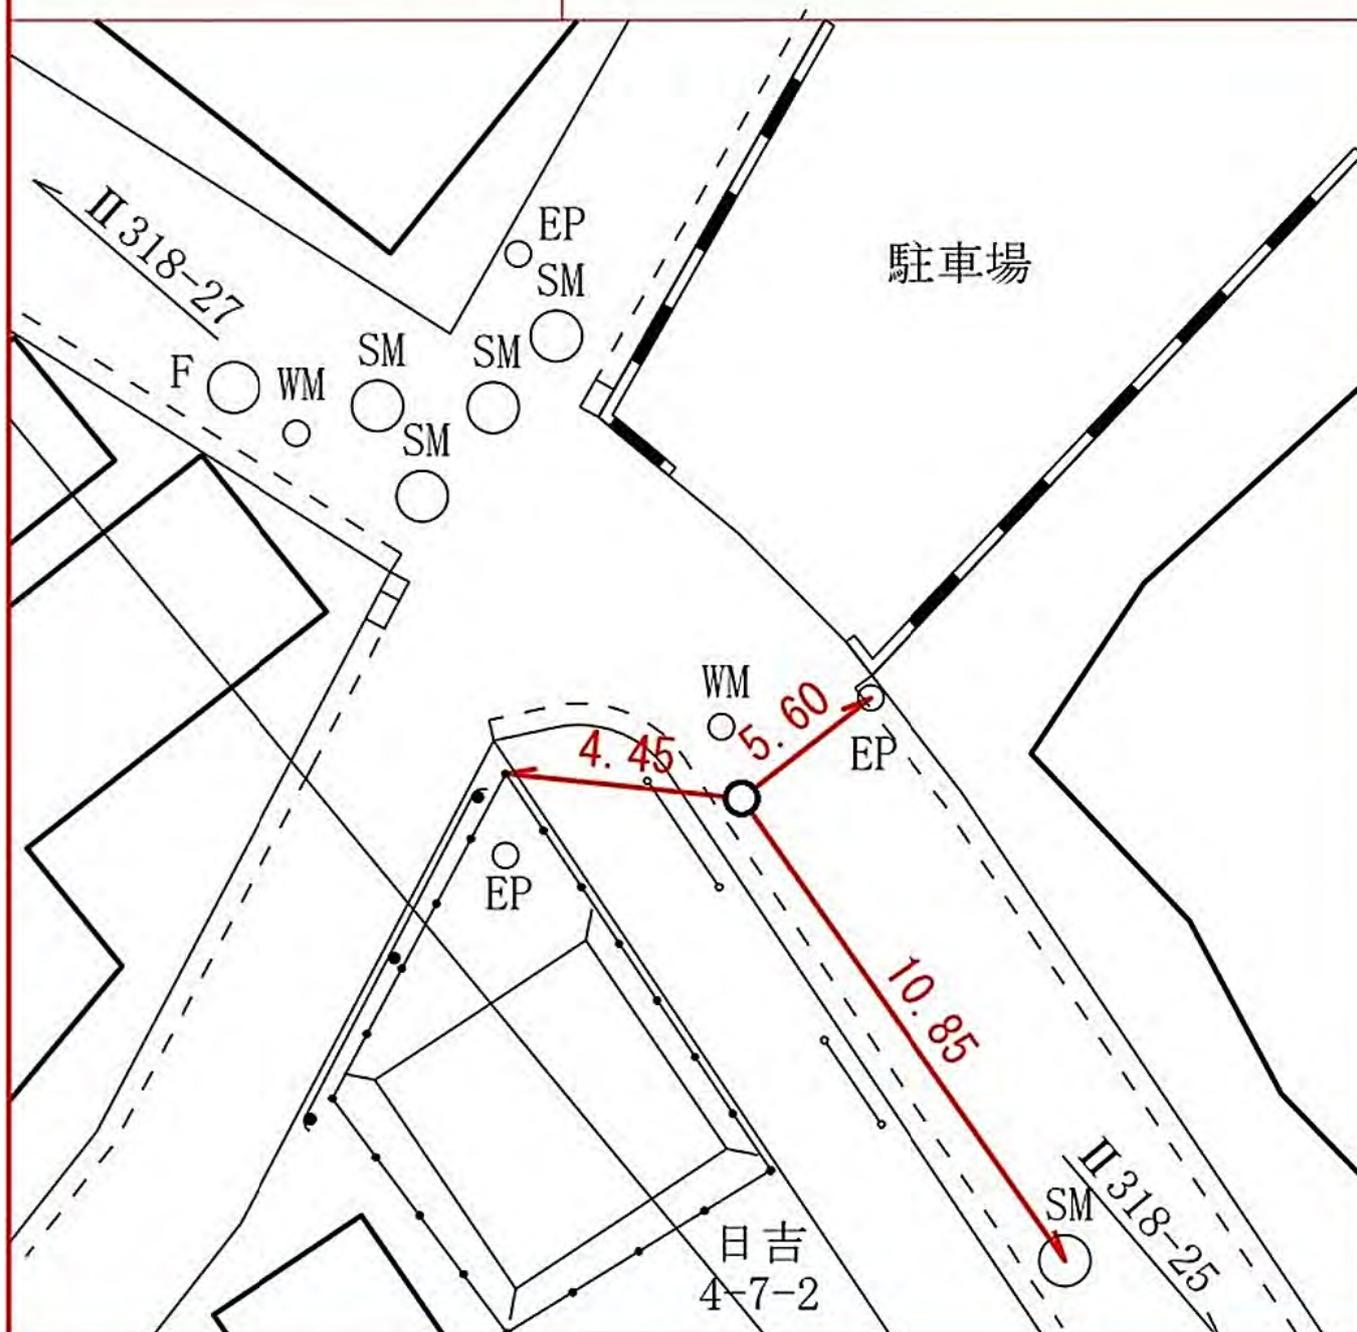

所在地

港北区日吉三丁目二一七番地先

標識ノ種類

金属標。鋏。木杭

点番号

28

線番号

II 318

要 図

キザミ



所在地

港北区日吉二丁目二六一一七番地先

標識ノ種類

金属標。鋏。木杭

点番号


29

線番号

II 318

要 図

キザミ

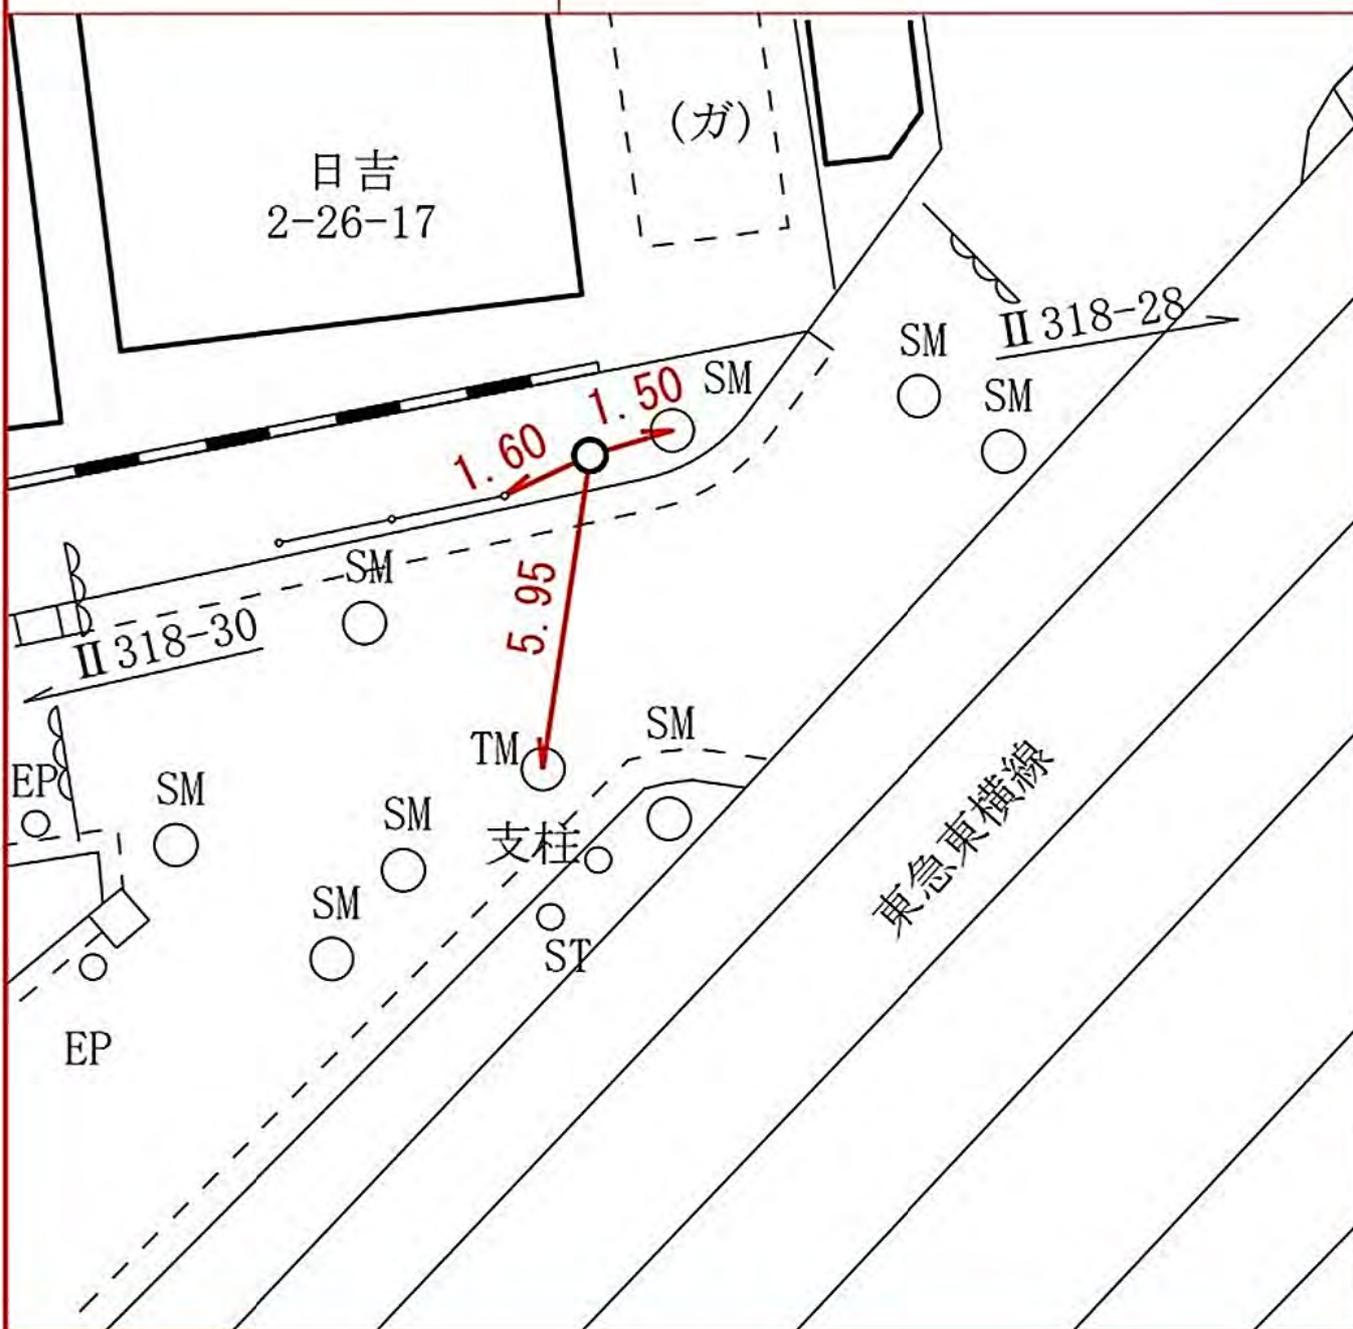

所在地

港北区日吉二丁目二六一一五番地先

標識ノ種類

金属標。鋏。木杭

点番号


30

線番号

II 318

キザミ

要 図

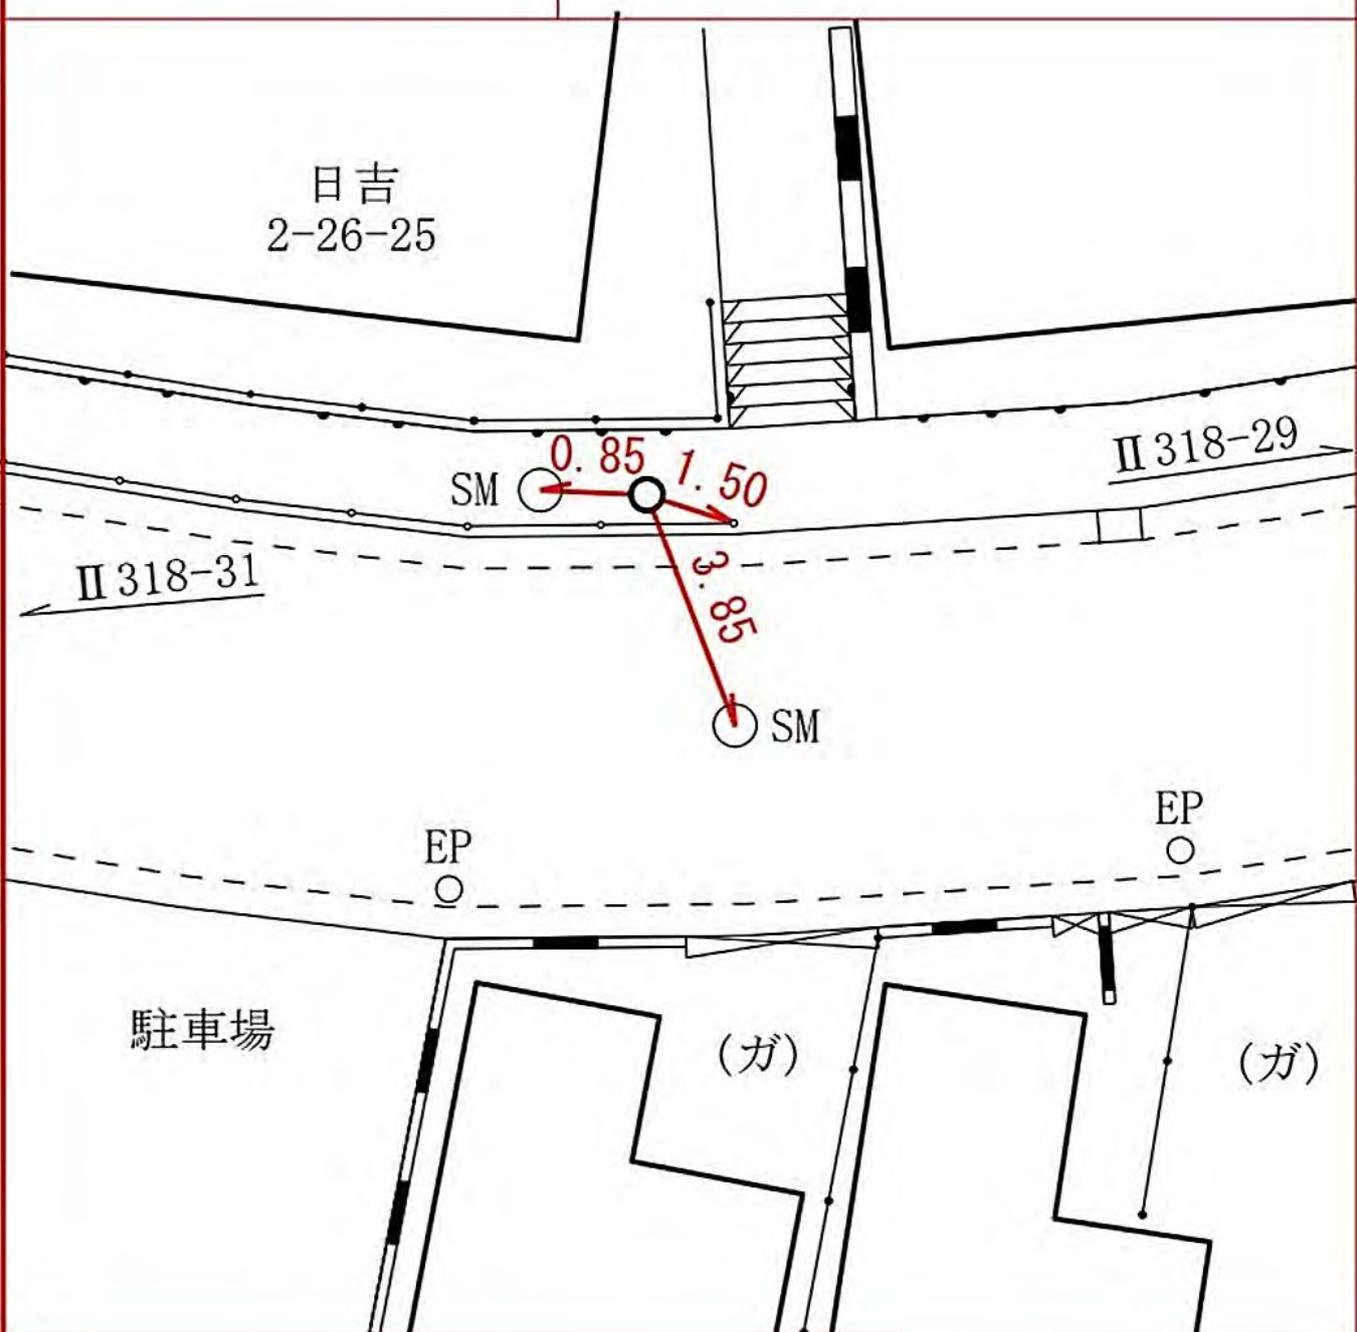

所在地

港北区日吉二丁目一六一一七番地先

標識ノ種類

金属標。鋌。木杭

点番号


31

線番号

II 318

要 図

キザミ

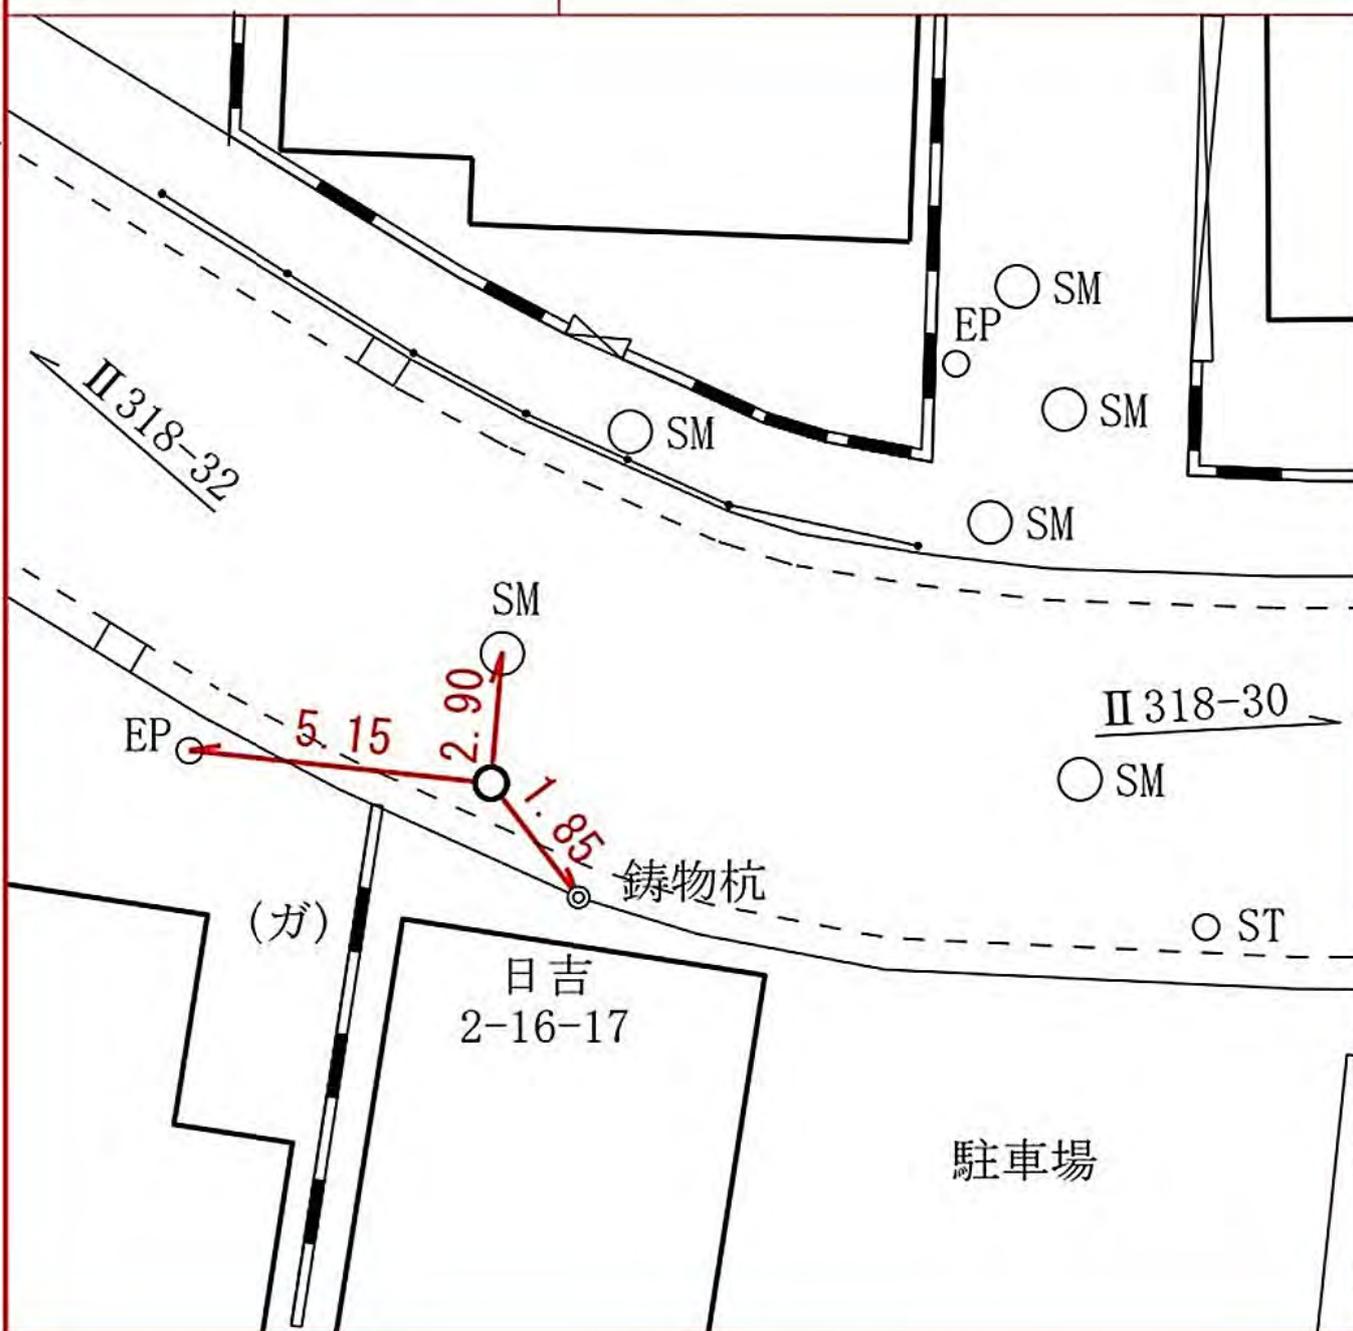

所在地

港北区日吉二丁目二四一五番地先

標識ノ種類

金属標。鋏。木杭

点番号


32

線番号

II 318

要 図

キザミ

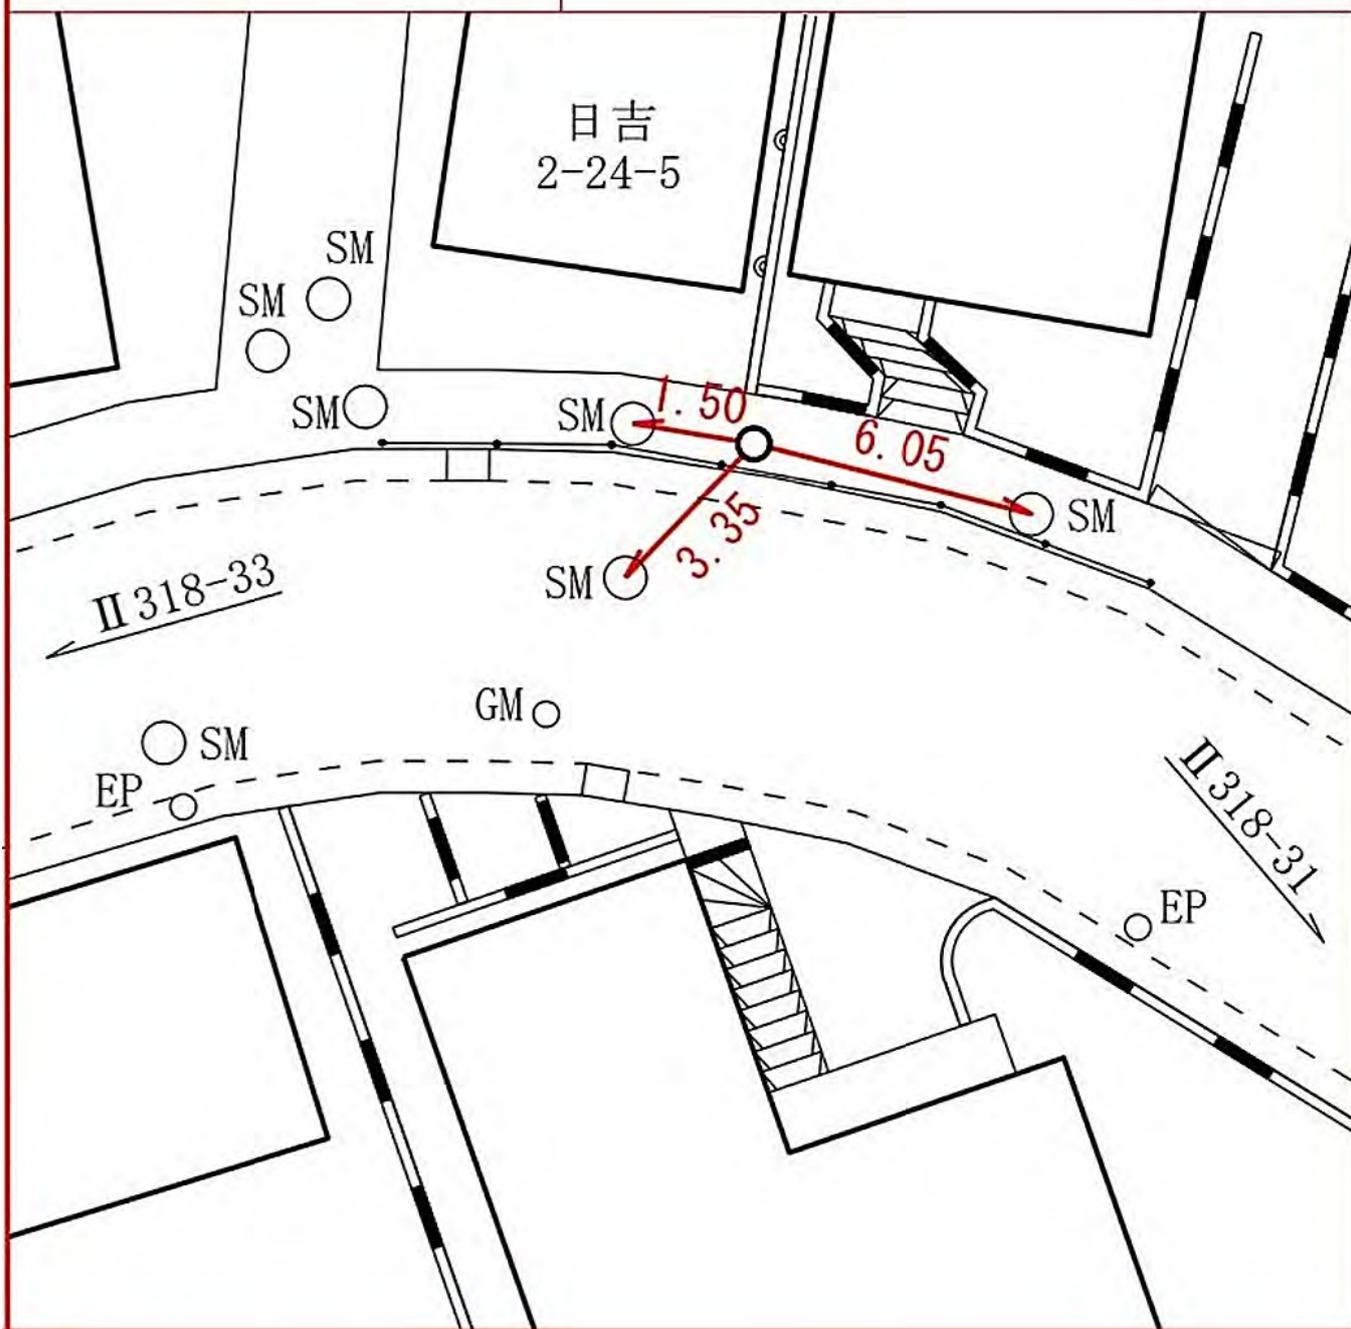

所在地

港北区日吉一丁目十一番地先

標識ノ種類

金属標。鋏。木杭

点番号


34

線番号

II 318

要 図

キザミ

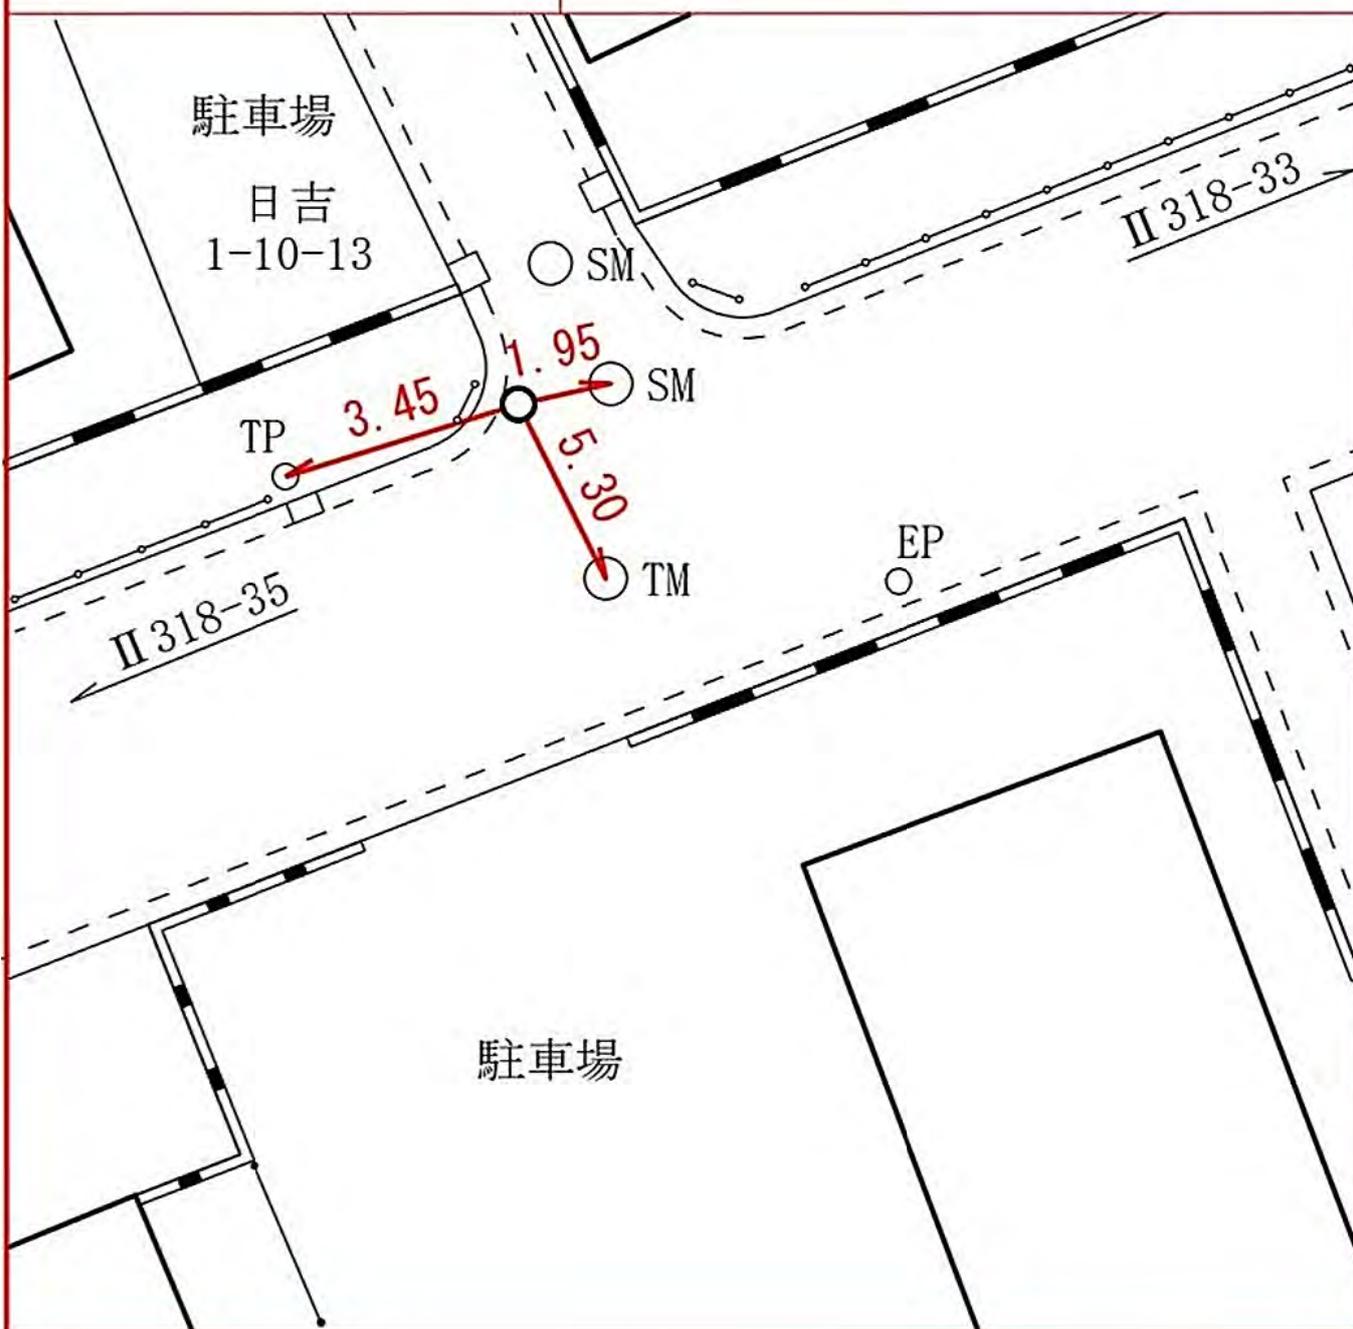

所在地

港北区日吉一丁目九―三番地先

標識ノ種類

金属標。鋏。木杭

点番号


35

線番号

Π 318

要 図


キザミ

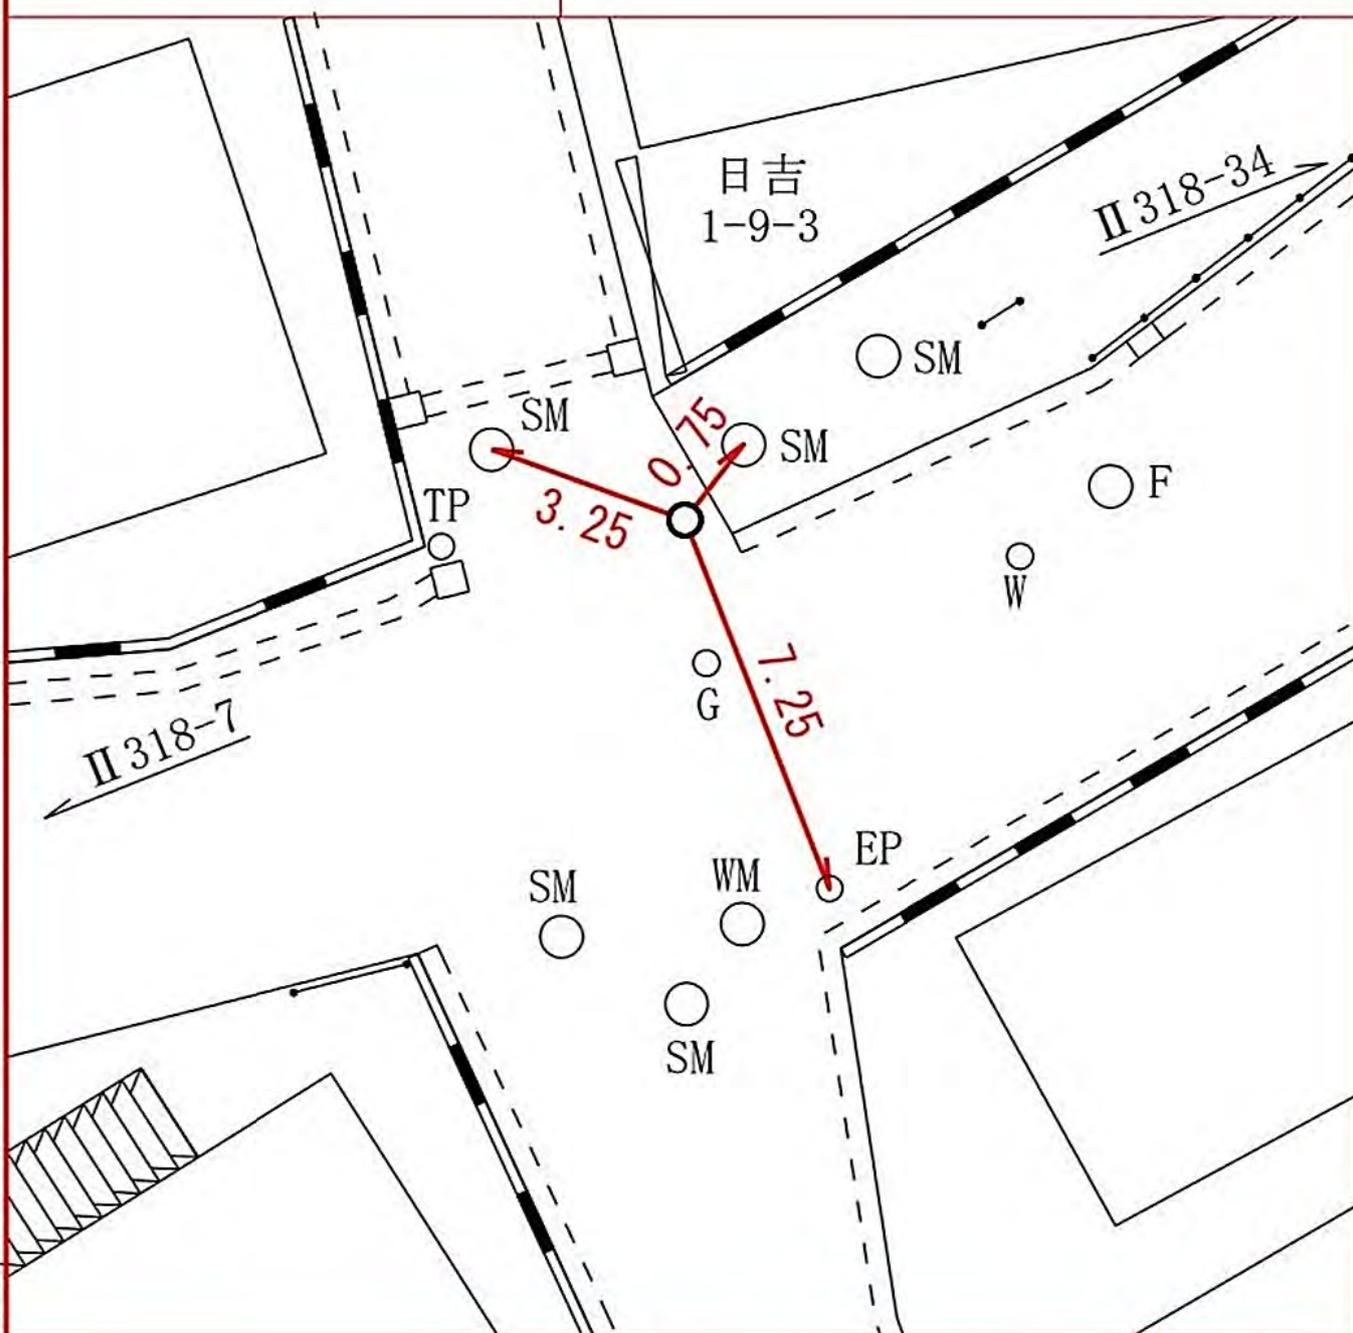

標 識 番 号	点 番 号	標 識 / 種 類	所 在 地
------------------	-------------	-----------	-------

Ⅱ 324	/	木杭。標石。刻印	神奈川区神大寺四一七番地先
----------	---	----------	---------------

要 図	 鋳物杭	
-----	---	--

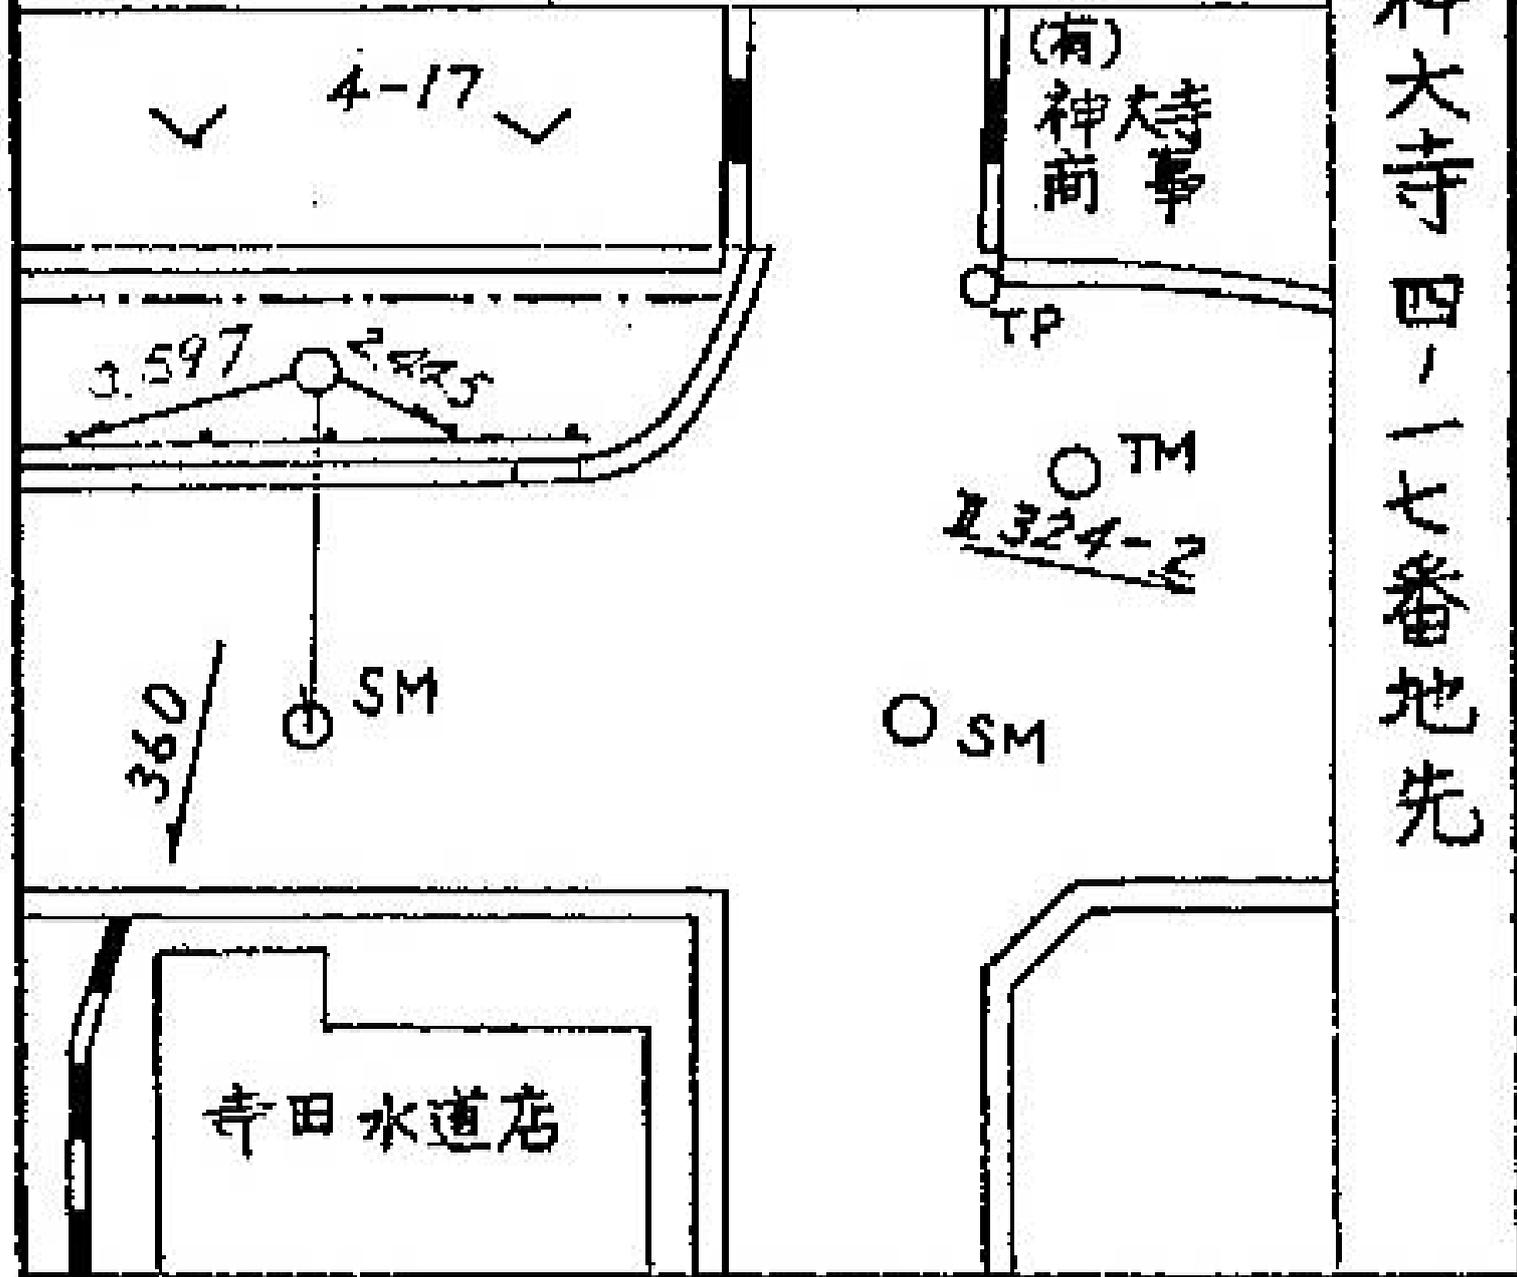

所在地  
 神奈川県神奈川区神大寺二二七-二五番地先

標識ノ種類

木杭。標石。刻印

新 鋳物杭



線番号

Ⅱ


324


点番号

2

要

図

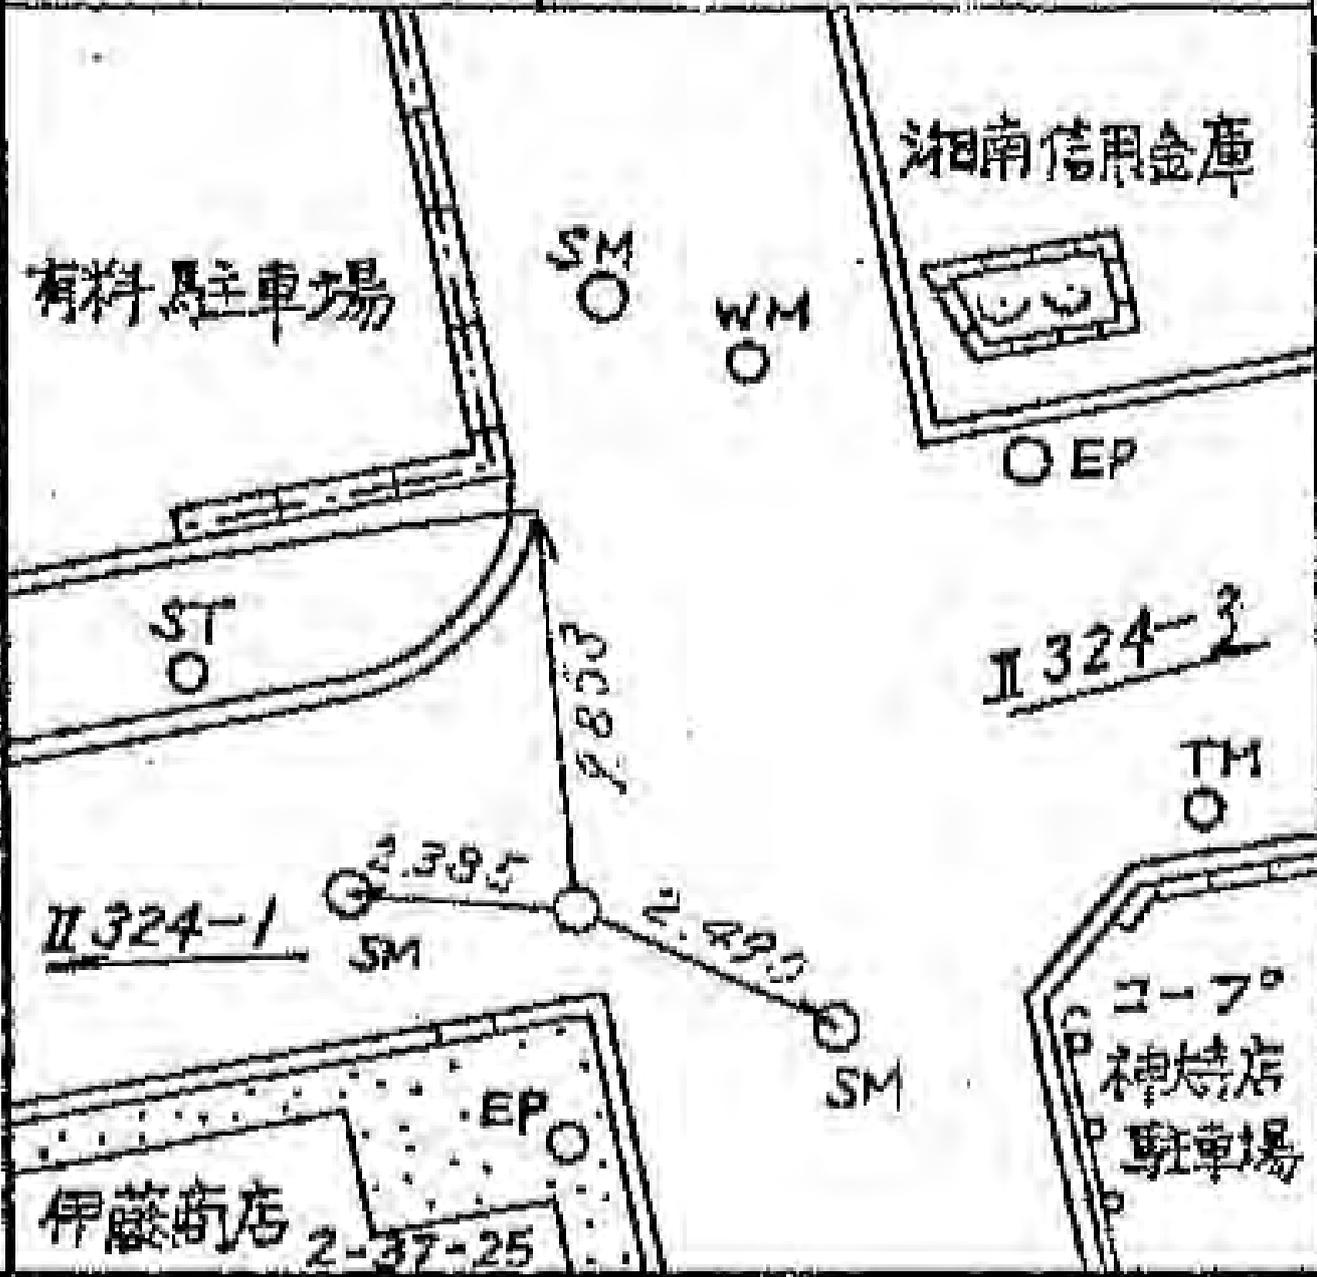

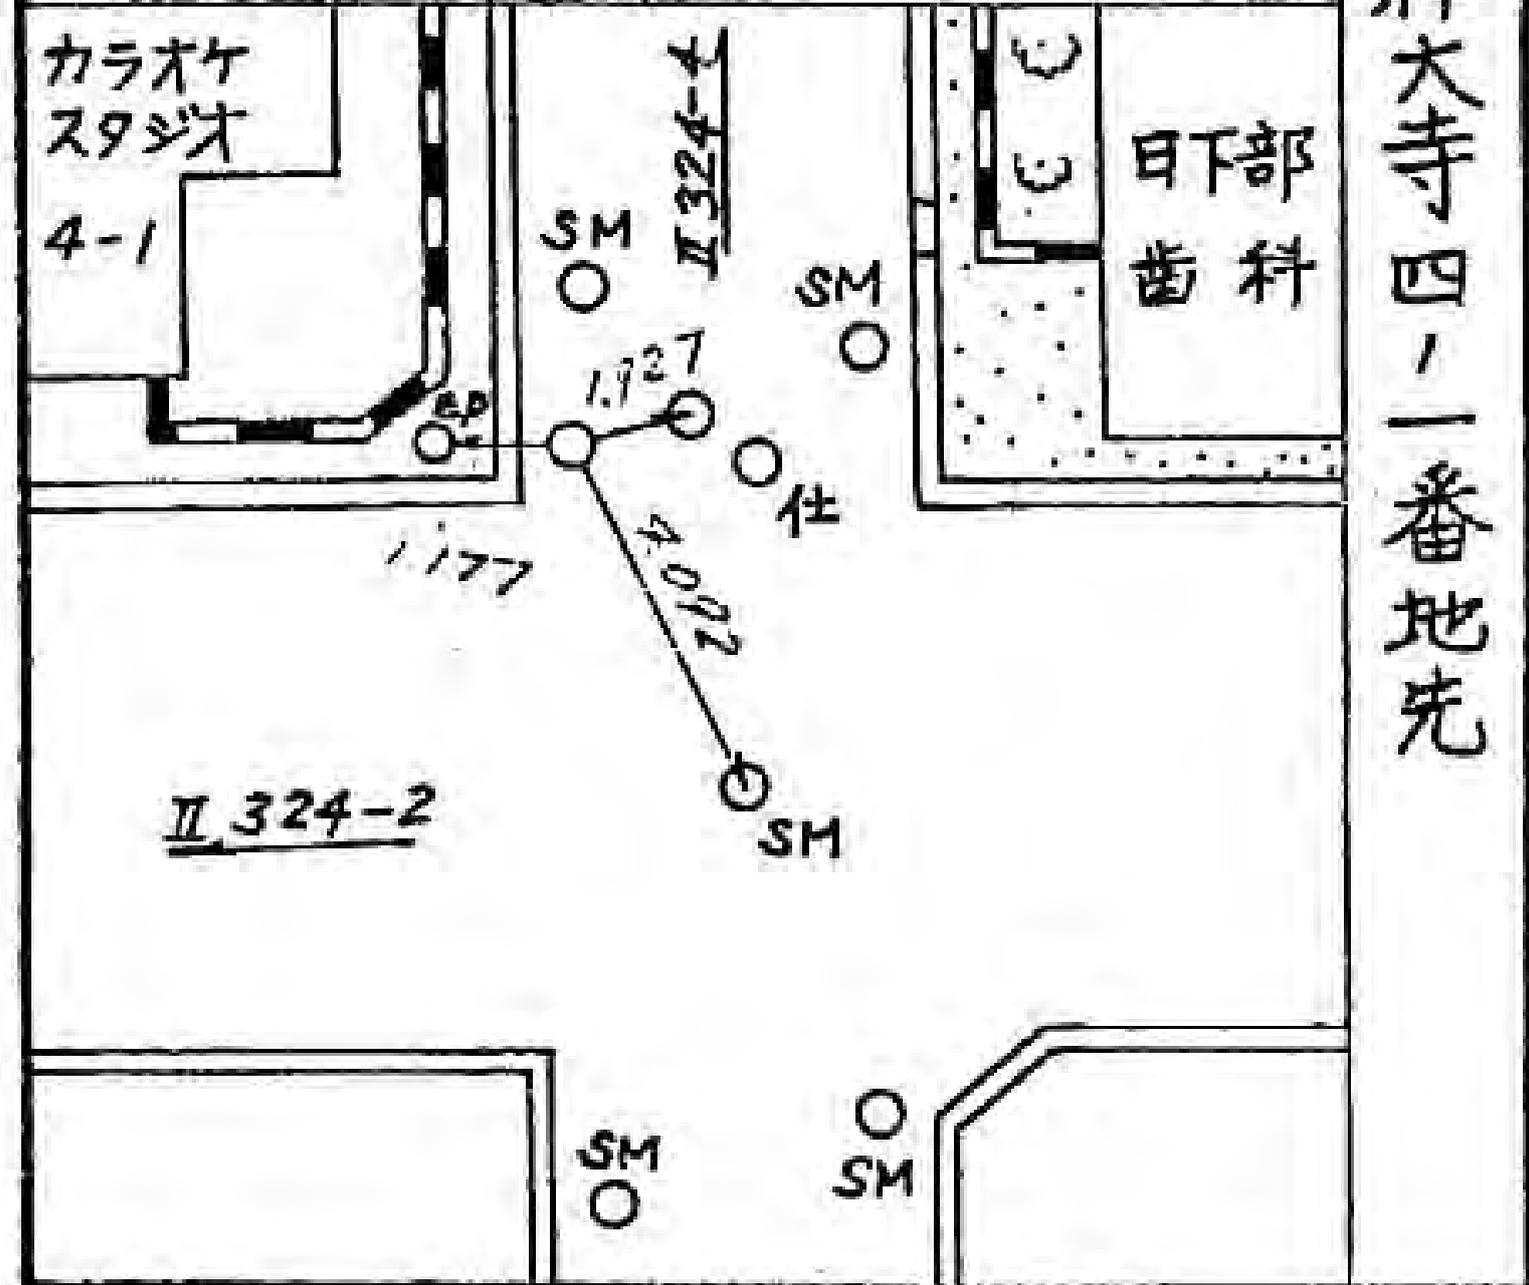線番号	点番号	標識ノ種類	所在地
Ⅱ 324	3	木杭。標石。刻印	神奈川県神奈川区神大寺四ノ一番地先
要 図			
			

所在地  
神奈川区六角橋五ノ九ノ一八番地先

標識ノ種類

木杭・標石・刻印

鋳物杭



測  
点  
番  
号


4


要  
図

線  
番  
号

Ⅱ  
324

要

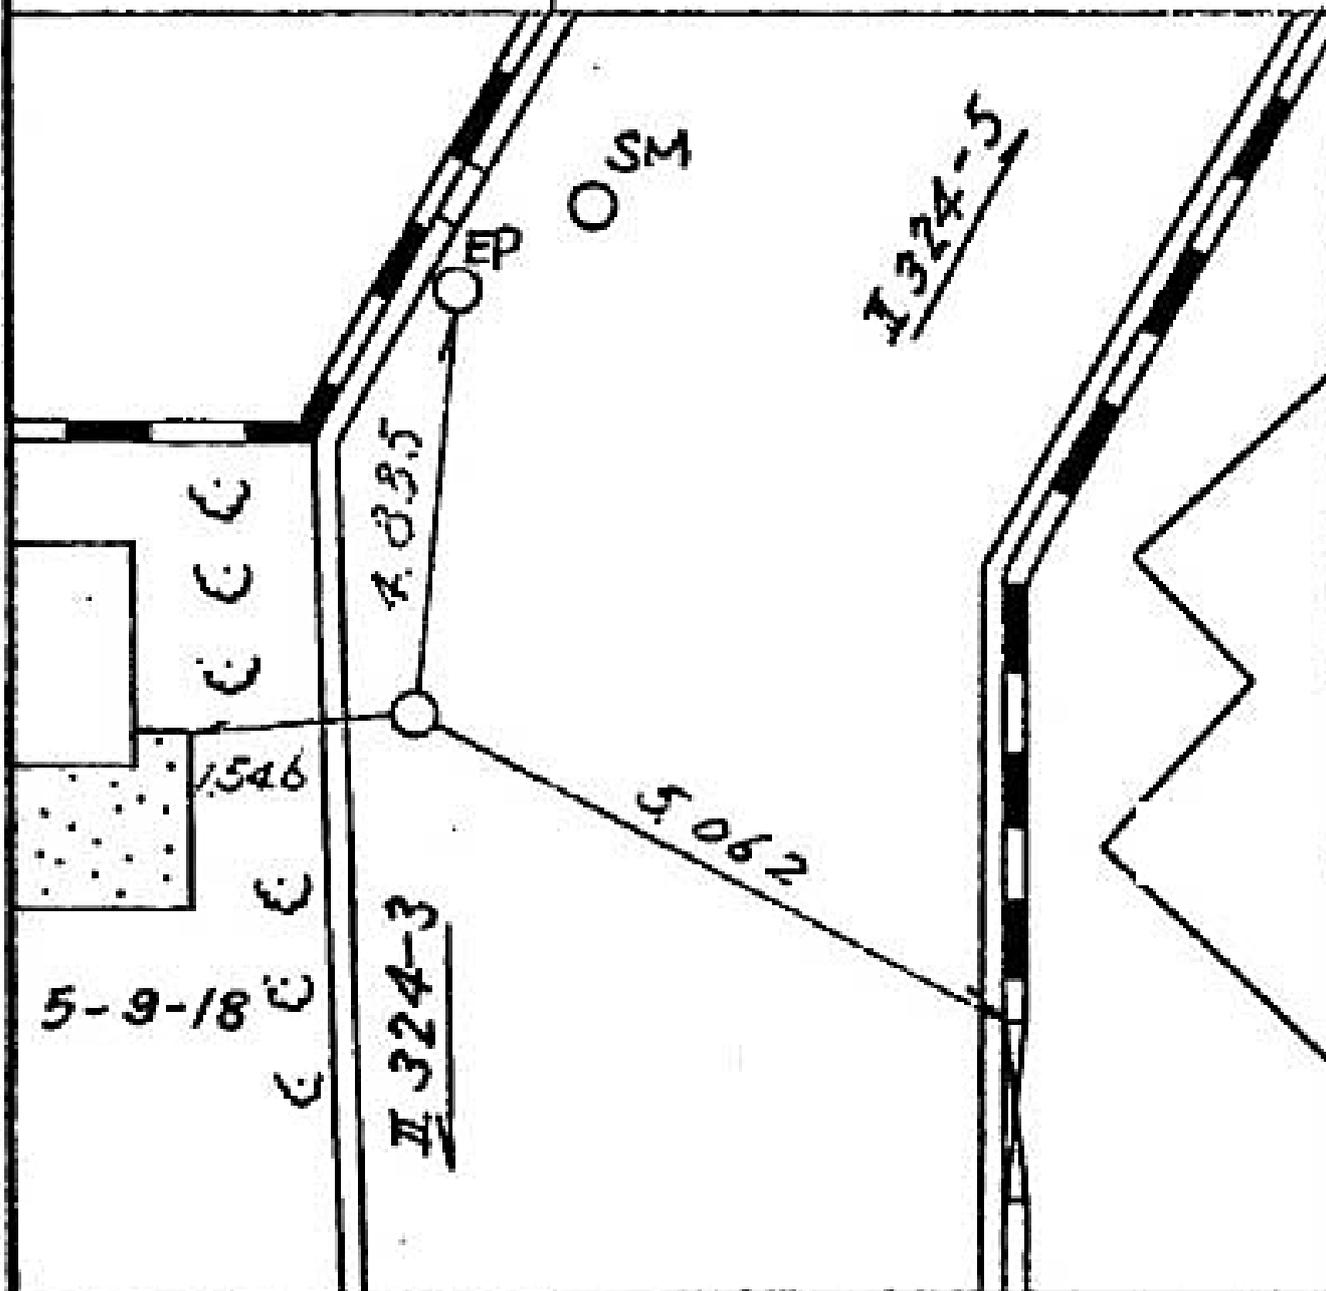

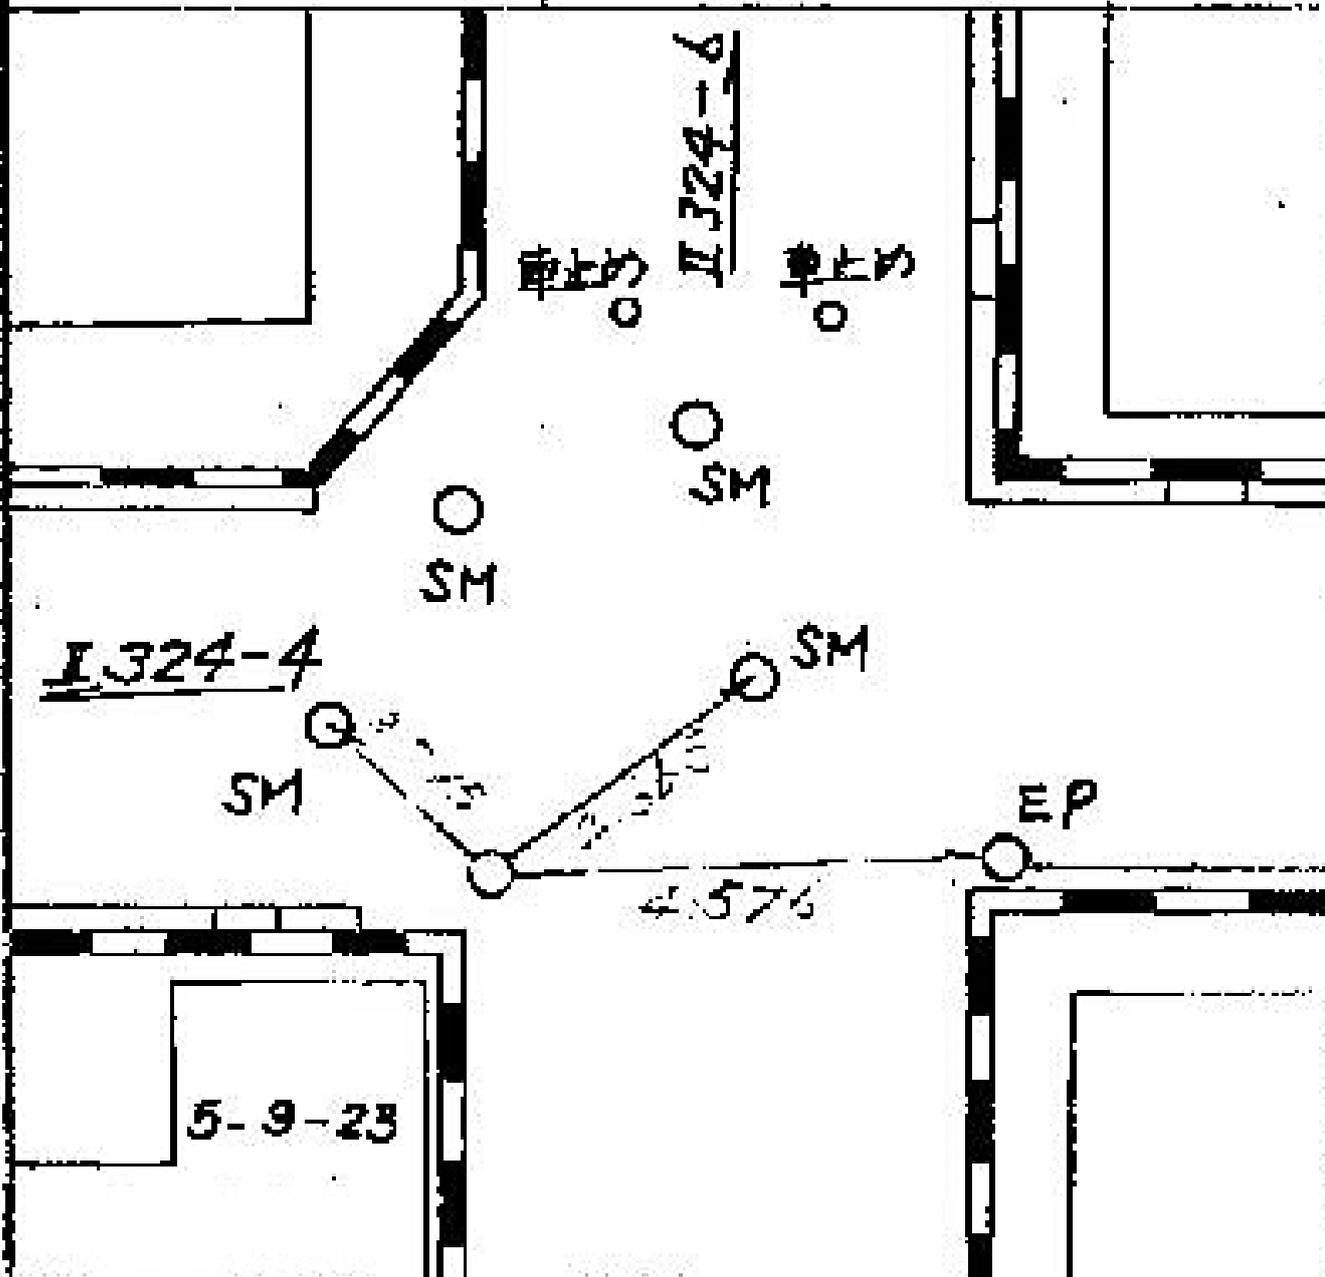線番号	点番号	標識ノ種類	所在地
Ⅱ 324	5	木杭。標石。刻印	神奈川区六角橋五ノ九ノ二三番地先
要 図		 鋌。鑄物杭	
			

所在地

神奈川区六角橋五ノ十一ノ二八番地先

標識ノ種類

木杭。標石。刻印

○ 鑄物杭

点番号

6


線番号


Ⅱ

324

要

図

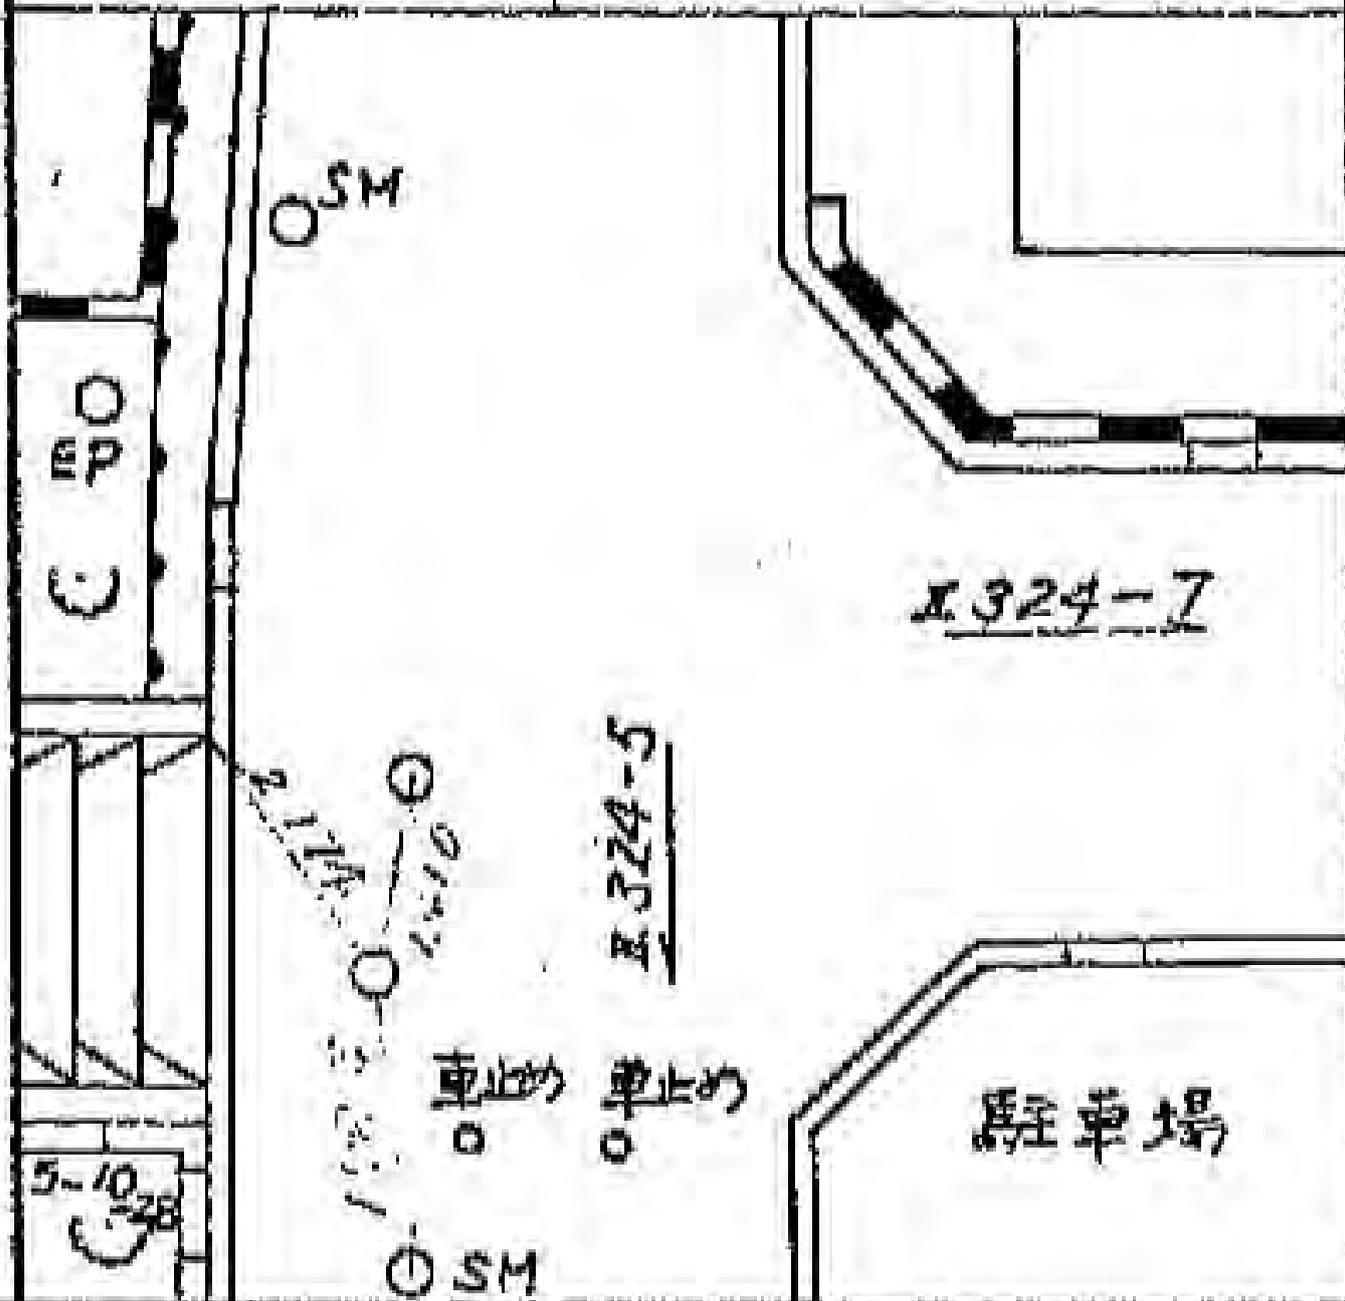

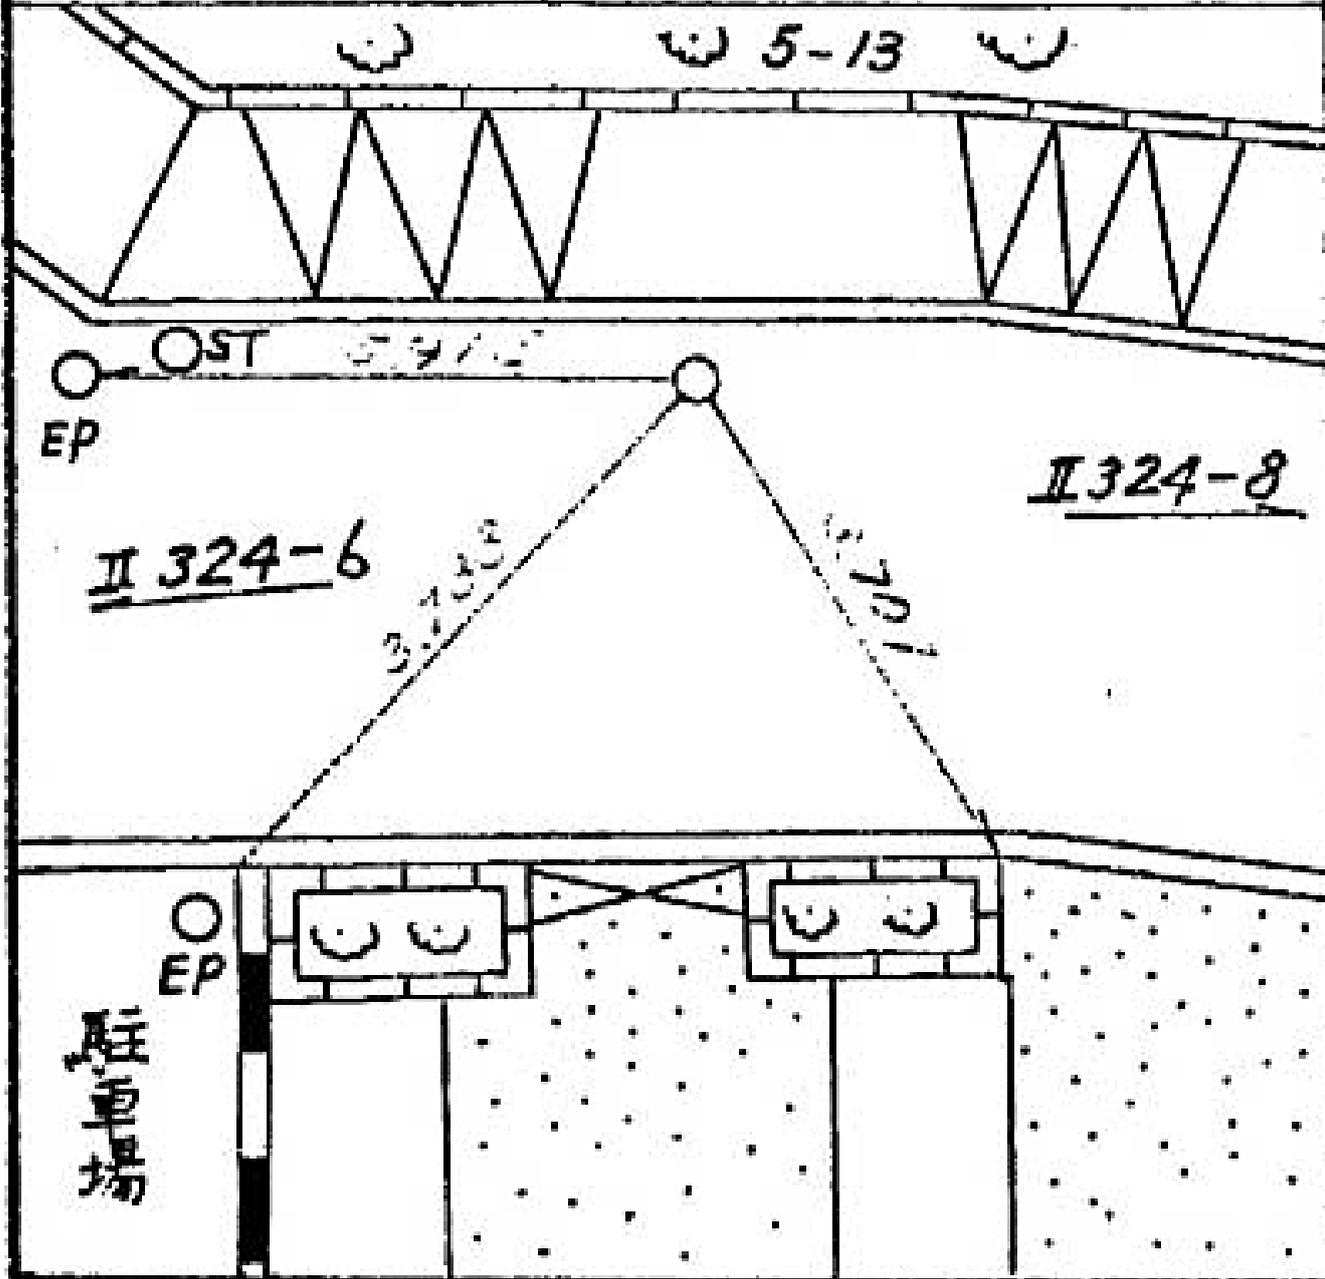線番号	区番号	標識ノ種類	所在地
Ⅱ 324	7	木杭・標石・刻印	神奈川区六角橋五ノ一三番地先
要 図			
			

所在地

神奈川区六角橋五ノ四ノ二一番地先

標識ノ種類

木杭。標石。刻印

○ 鋌 鑄物杭


点番号


8

線番号

II  
324

要 図

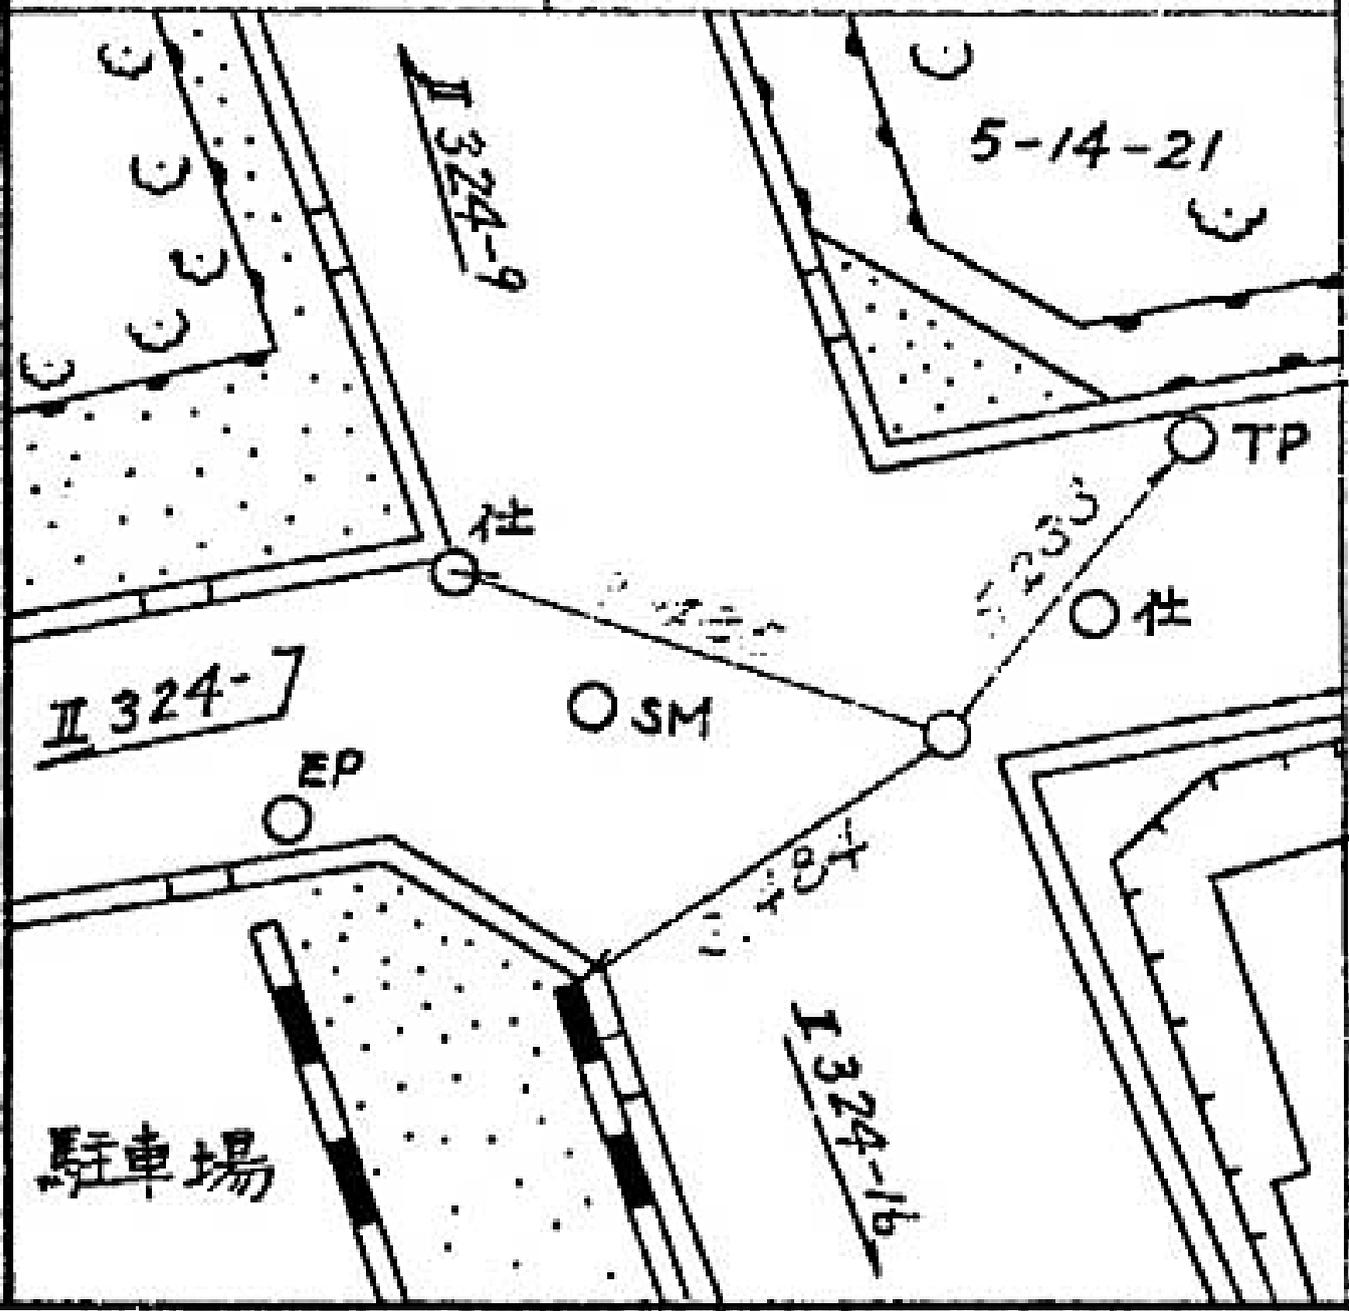

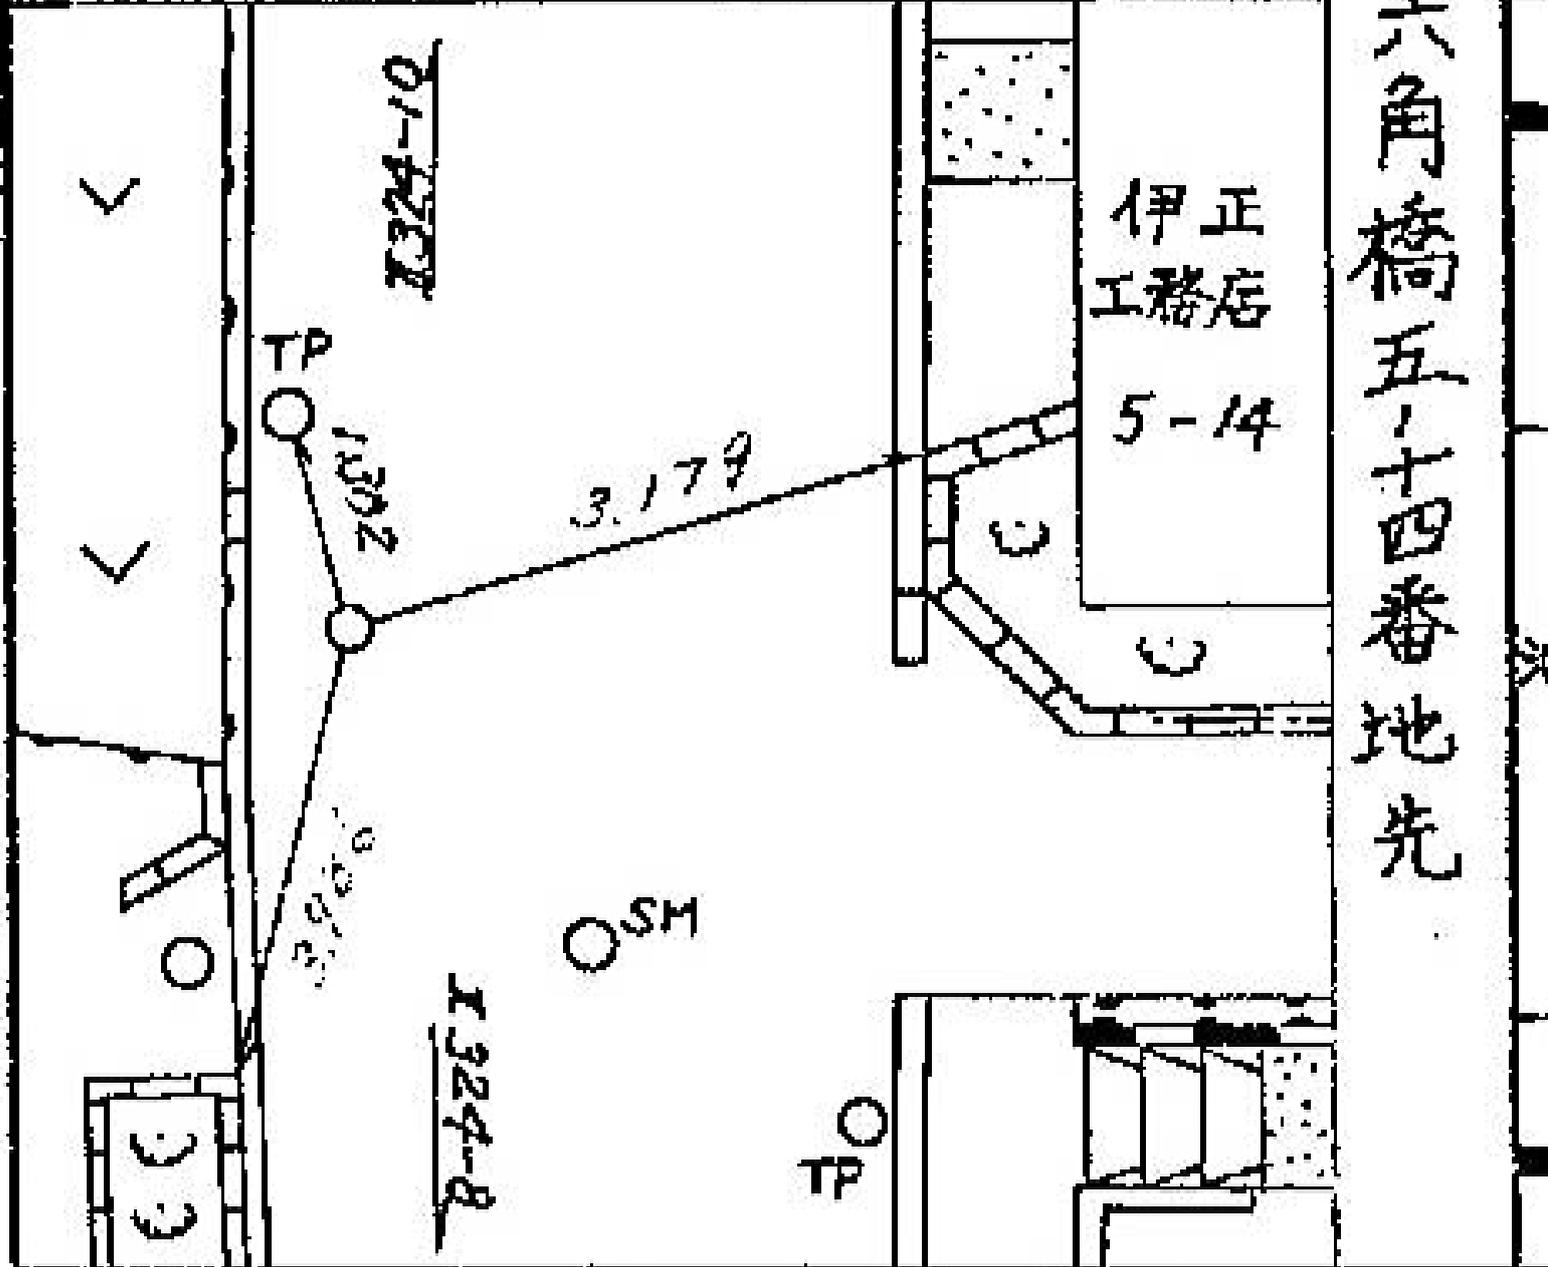線番号	点番号	標識ノ種類	所在地
Ⅱ 324	9	木杭・標石・刻印	神奈川区六角橋五十四番地先
要	☒	 鑄物杭	
			

所在地

神奈川区六角橋五ノ十四番地先

標識ノ種類

木杭。標石。刻印

鑄物杭

点番号


10

線番号


II

324

要

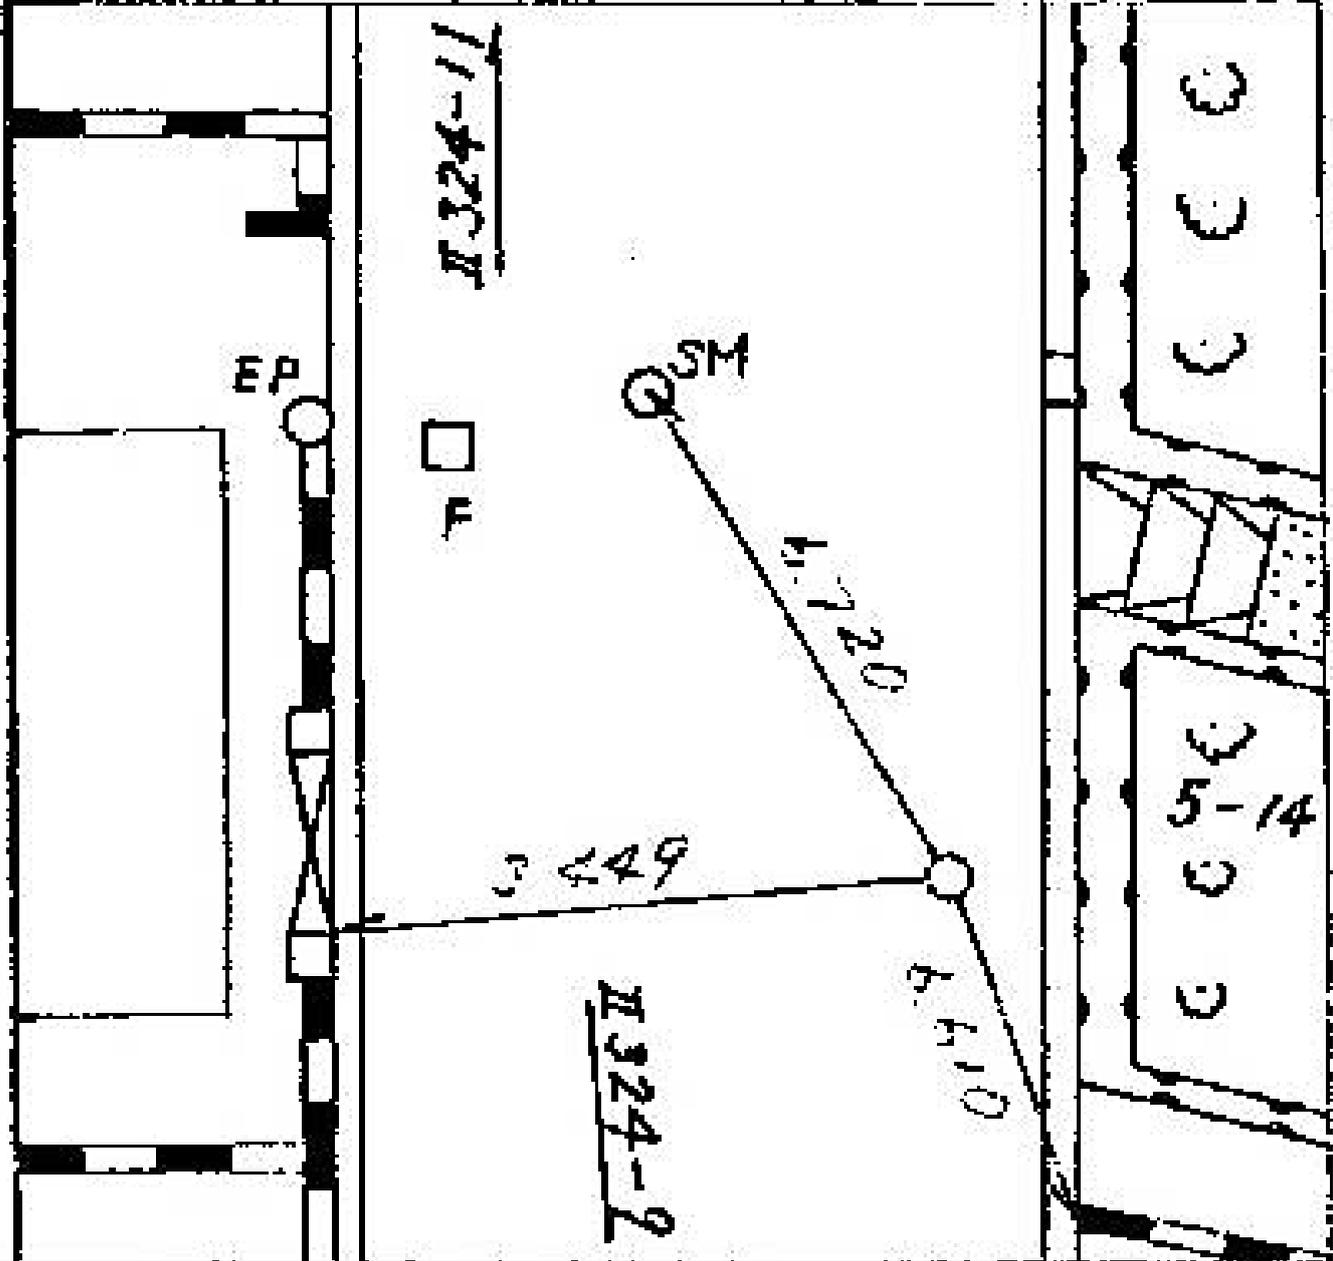

線番号	点番号	標識ノ種類	所在地
Ⅰ 324	12	木杭。標石。刻印	神奈川区六角橋五ノ三ノ二五番地先
要	図	鋳。鑄物杭	

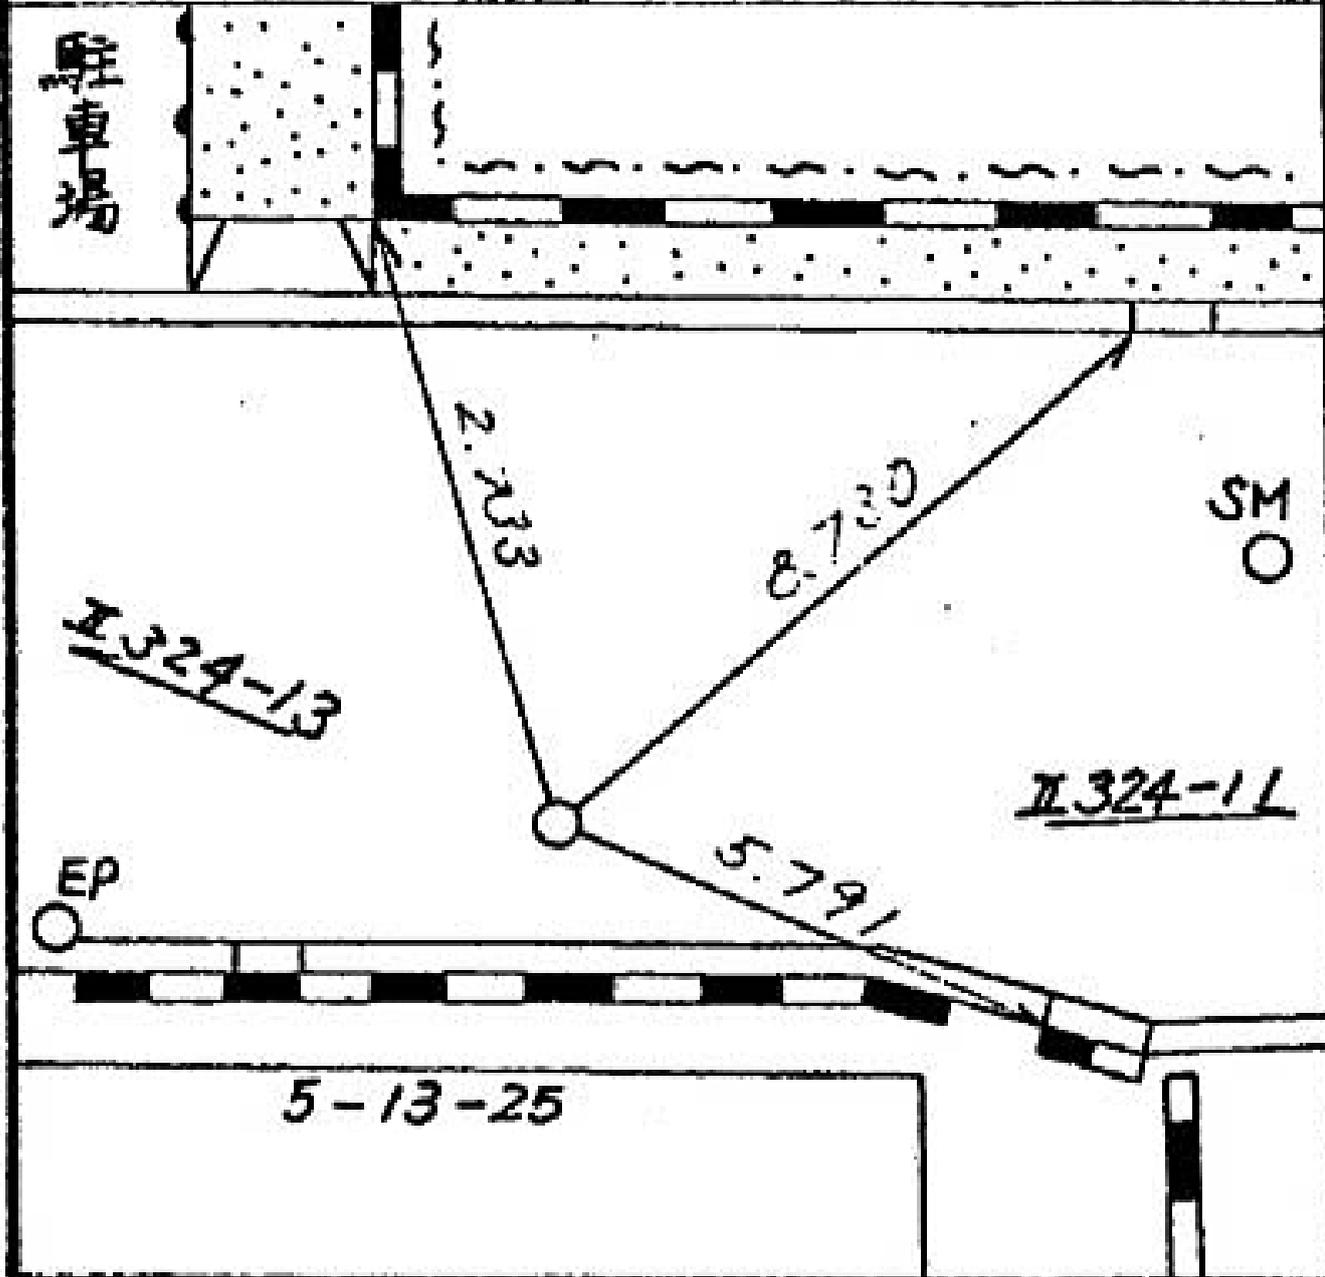

所在地

神奈川区六角橋五ノ二九番地先

標識ノ種類

木杭。標石。刻印

鋏。鑄物杭

点番号

13


線番号

Ⅱ

324

要

図

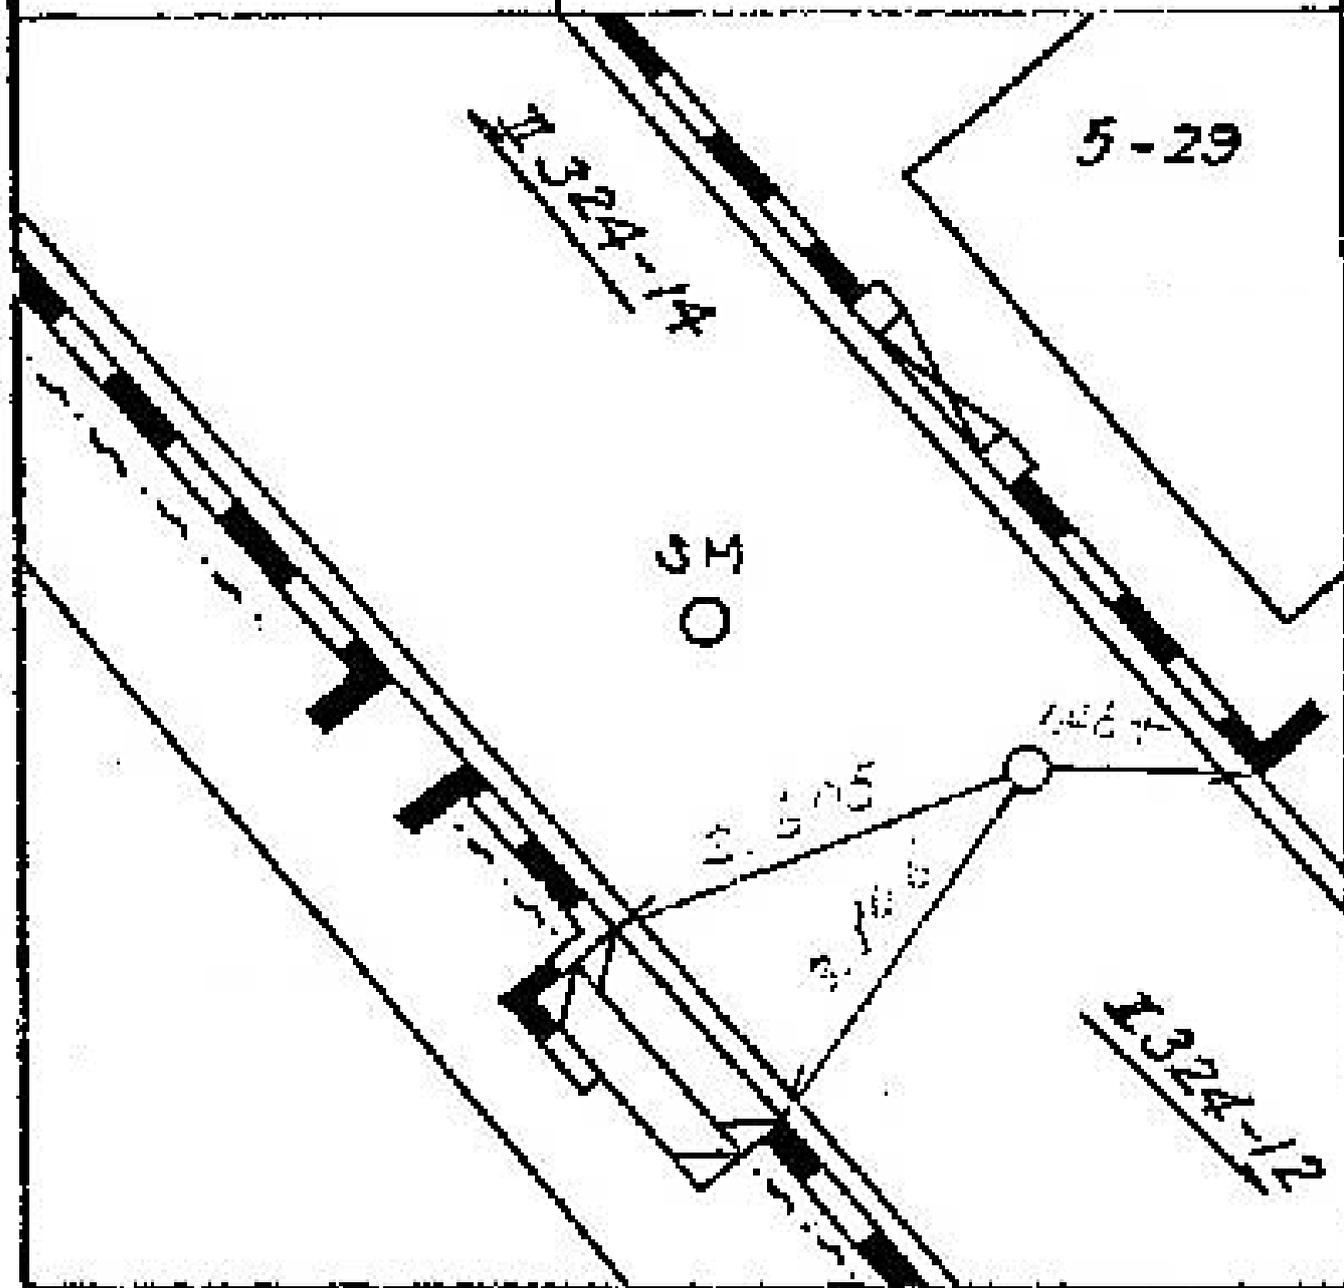

所在地

神奈川区六角橋五ノ二四ノ三番地先

標識ノ種類

木杭。標石。刻印

鋳。鑄物杭


点番号

14


線番号

Ⅱ  
324

要

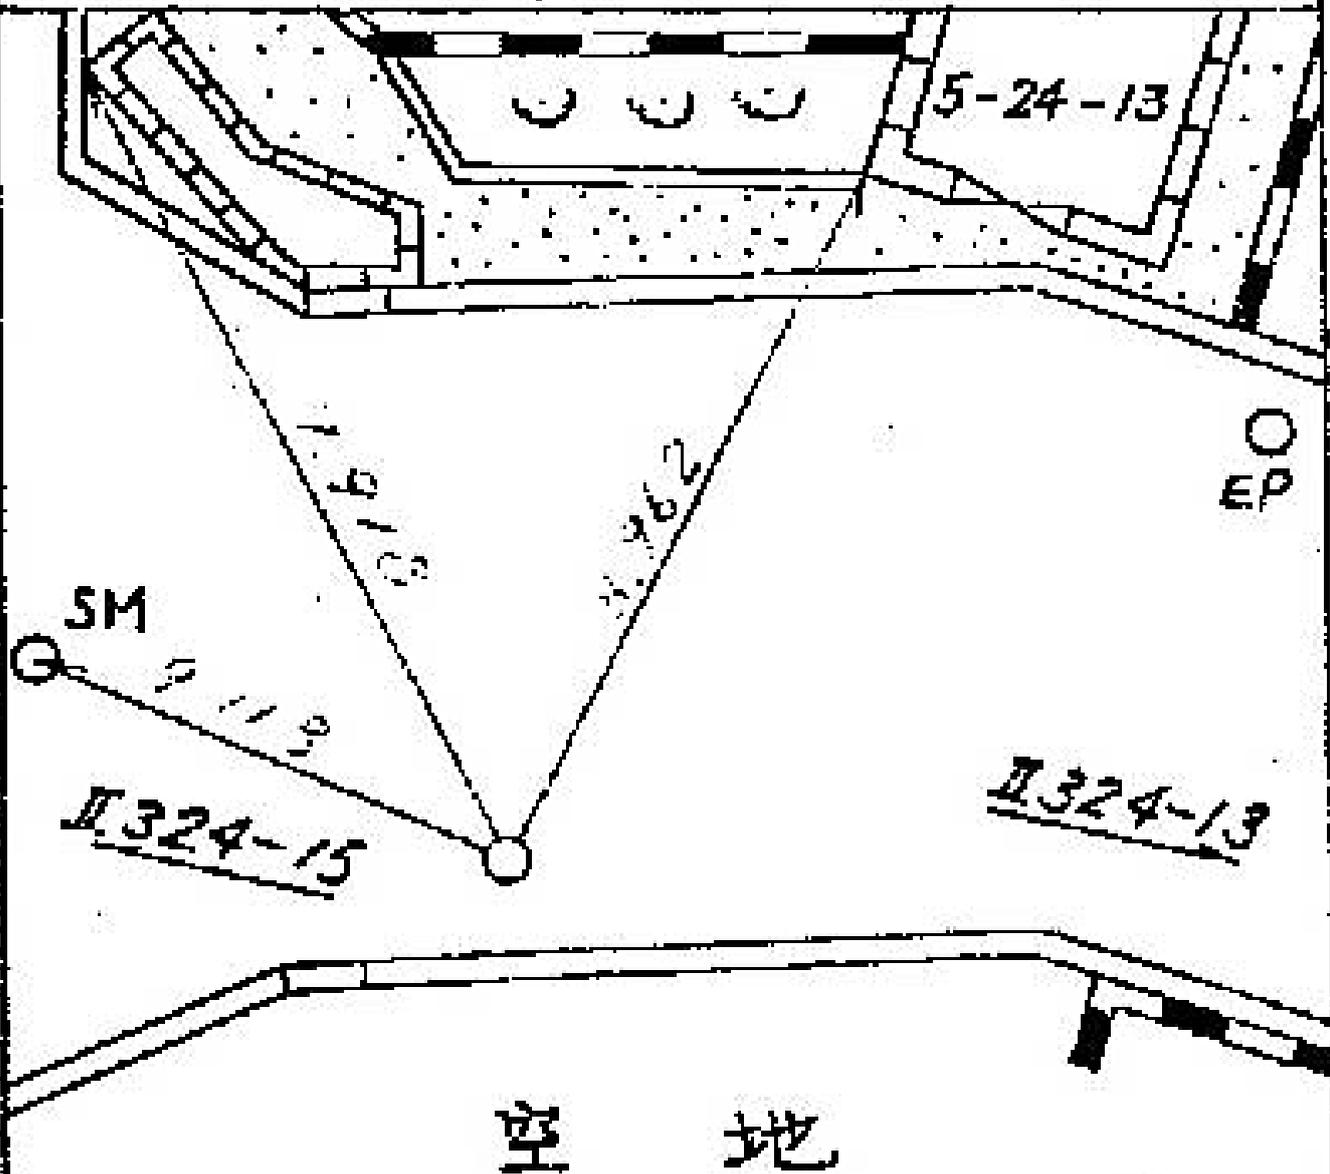

線番号	加算号	標識ノ種類	所在地
Ⅱ 324	15	木杭。標石。刻印	神奈川区六角橋五ノ三五ノ二番地先
要	図		

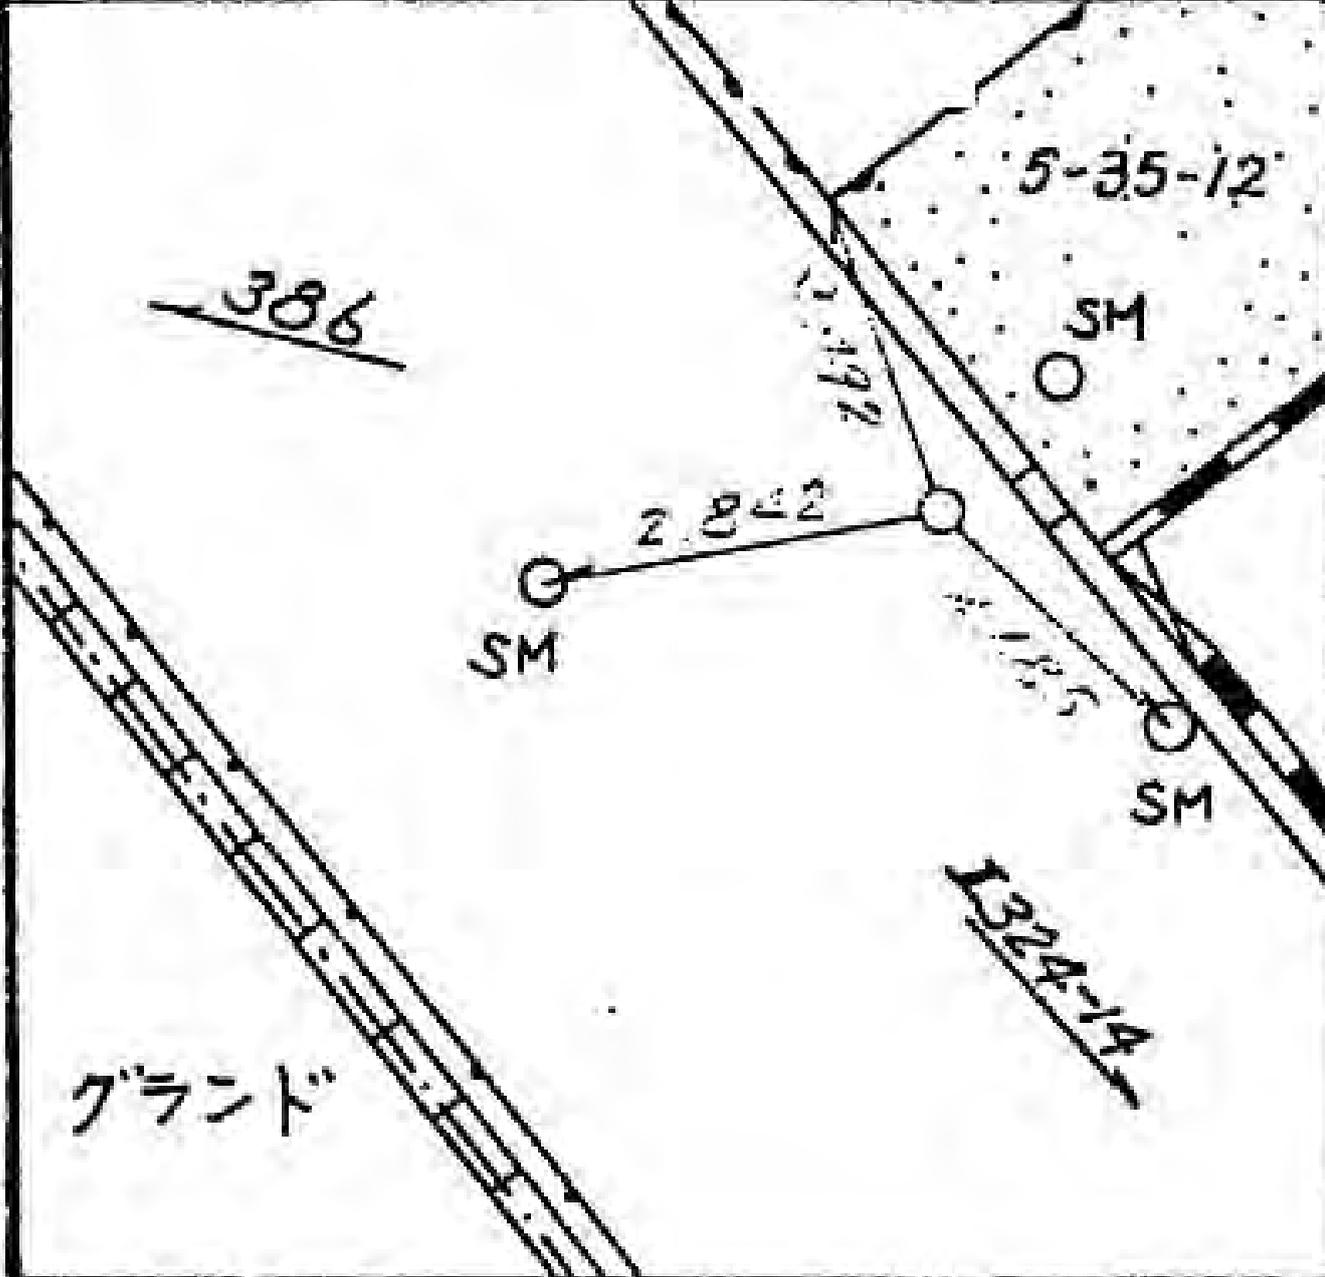

所在地

神奈川区六角橋五ノ五ノ八番地先

標識ノ種類

木杭。標石。刻印

鑄物杭




点番号

16


線番号

Ⅱ  
324

要

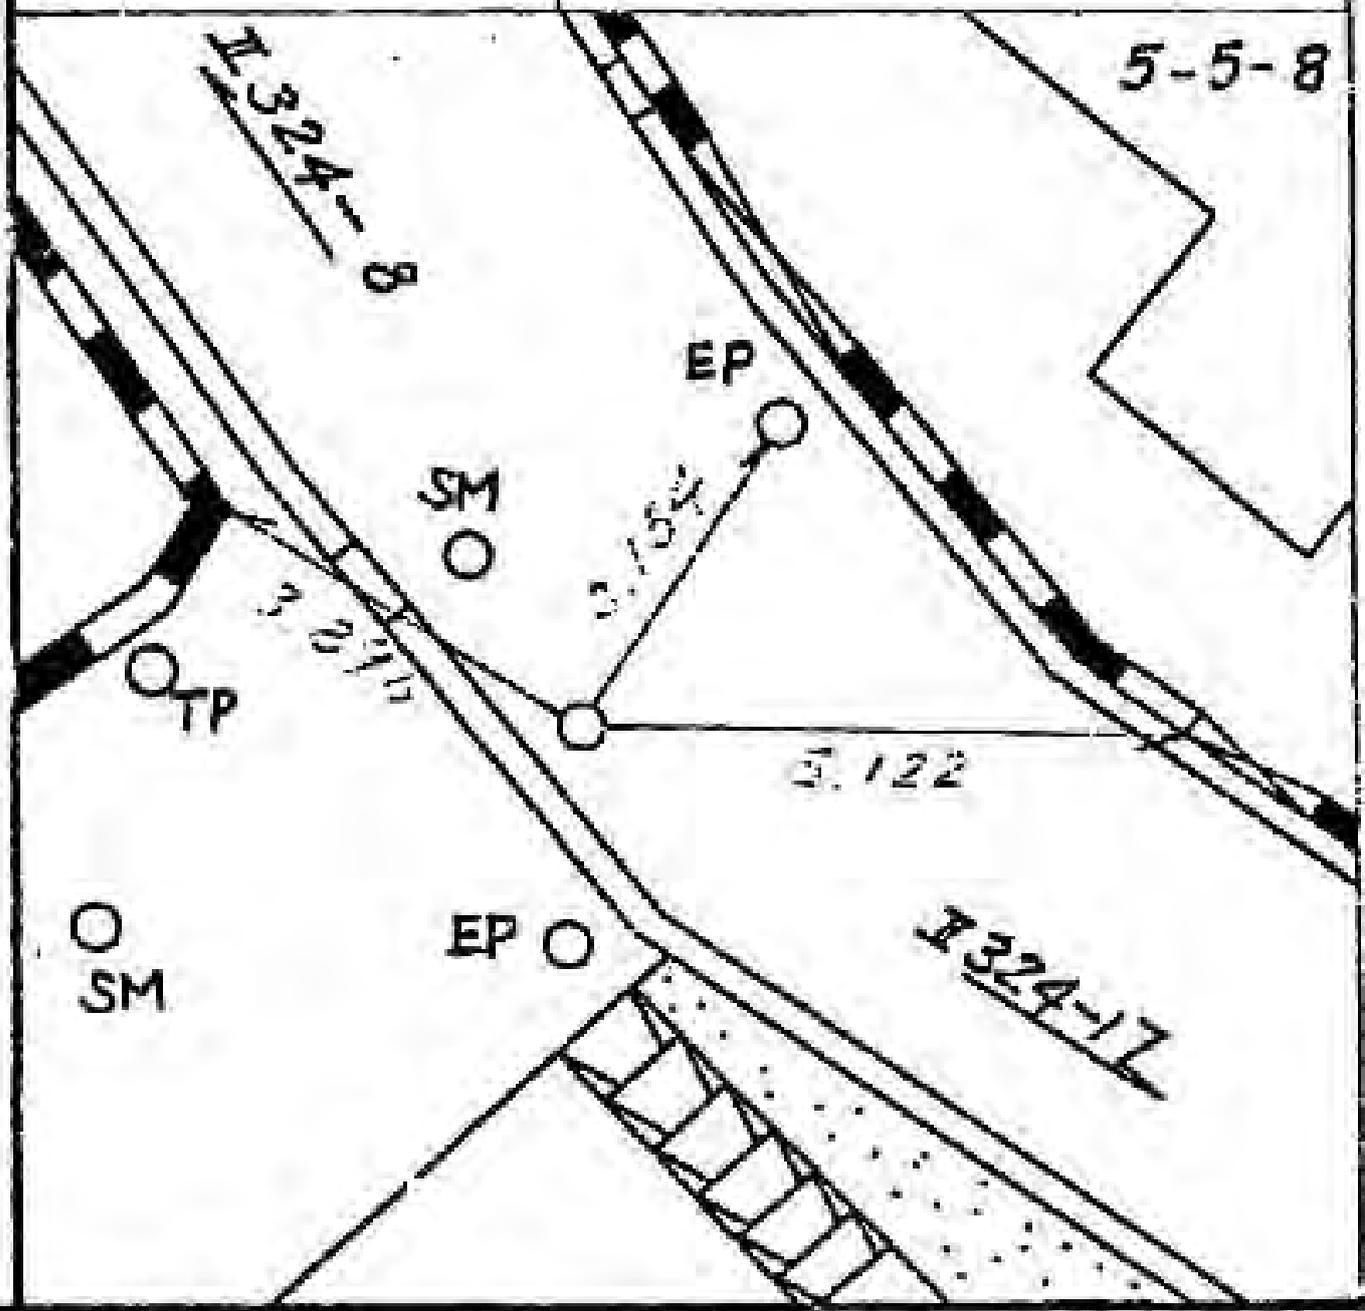

線番号	点番号	標識ノ種類	所在地
II 324	17	木杭。標石。刻印	神奈川区六角橋五、四番地先
要	図		

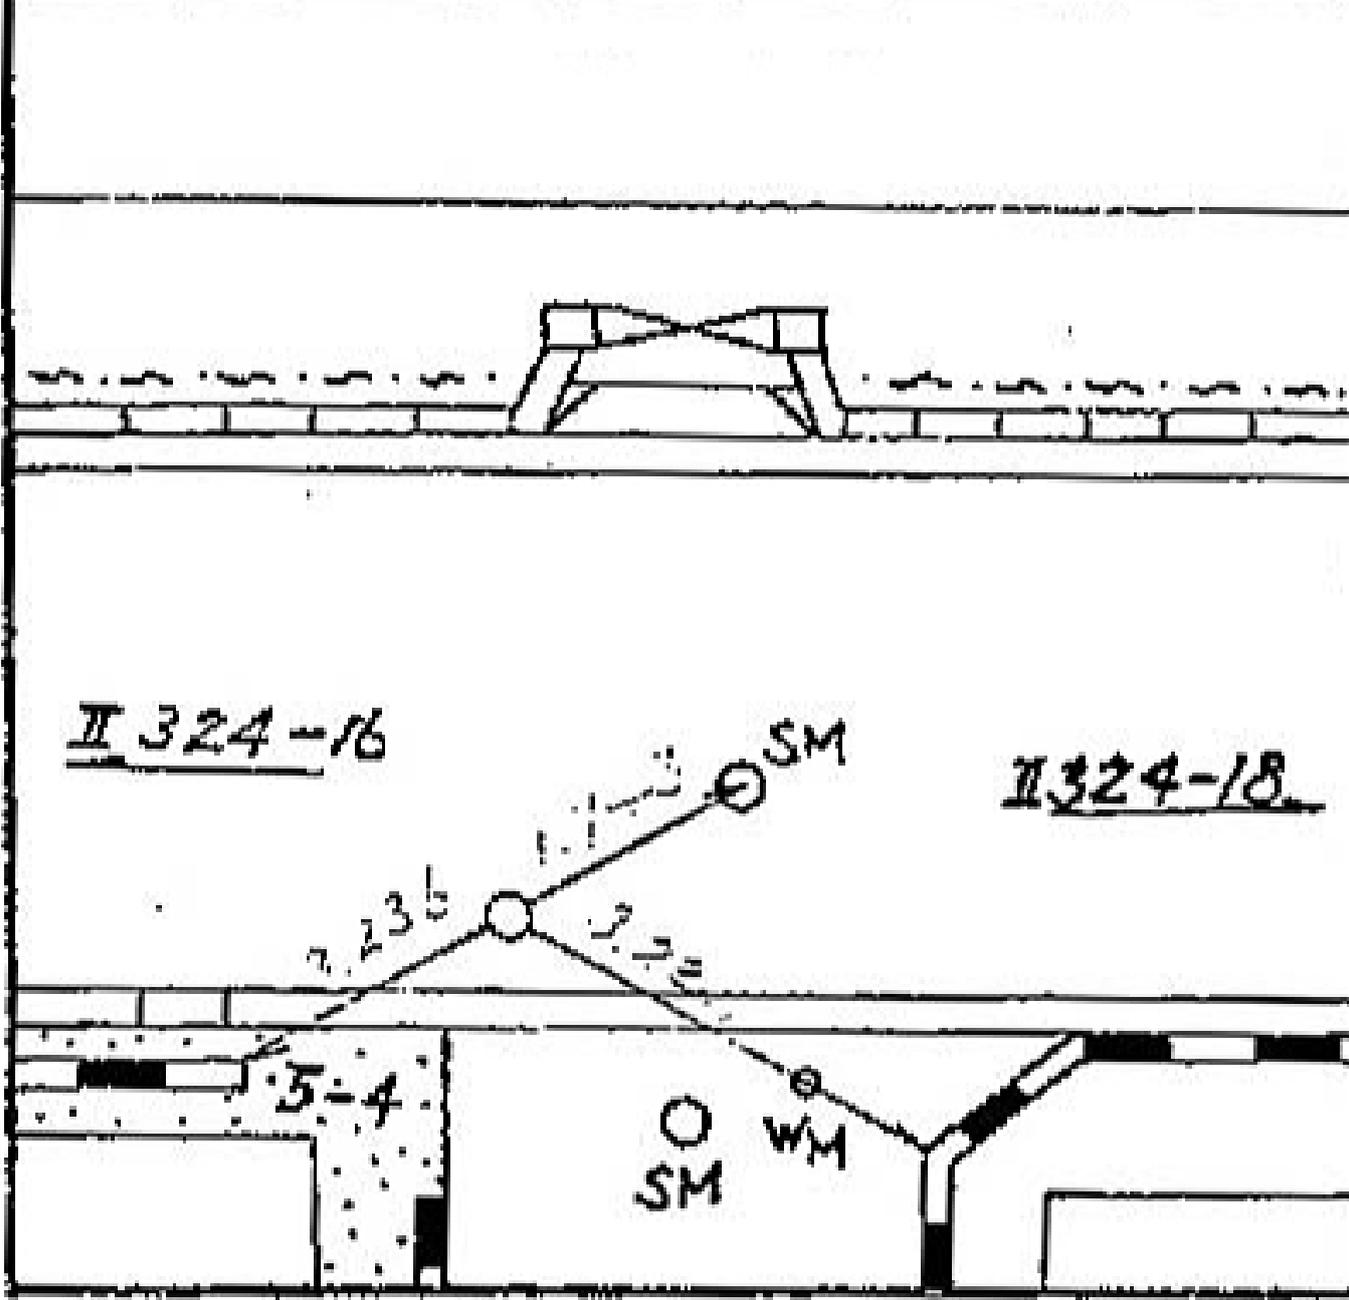

所在地  
神奈川区六角橋五十九番地先

標識ノ種類

木杭・標石・刻印

鑿物杭



線番号

II  
324

点番号

18

要



II 324-17

II 324-19

SM


SM


EP

4.250

5.924

5-2-19

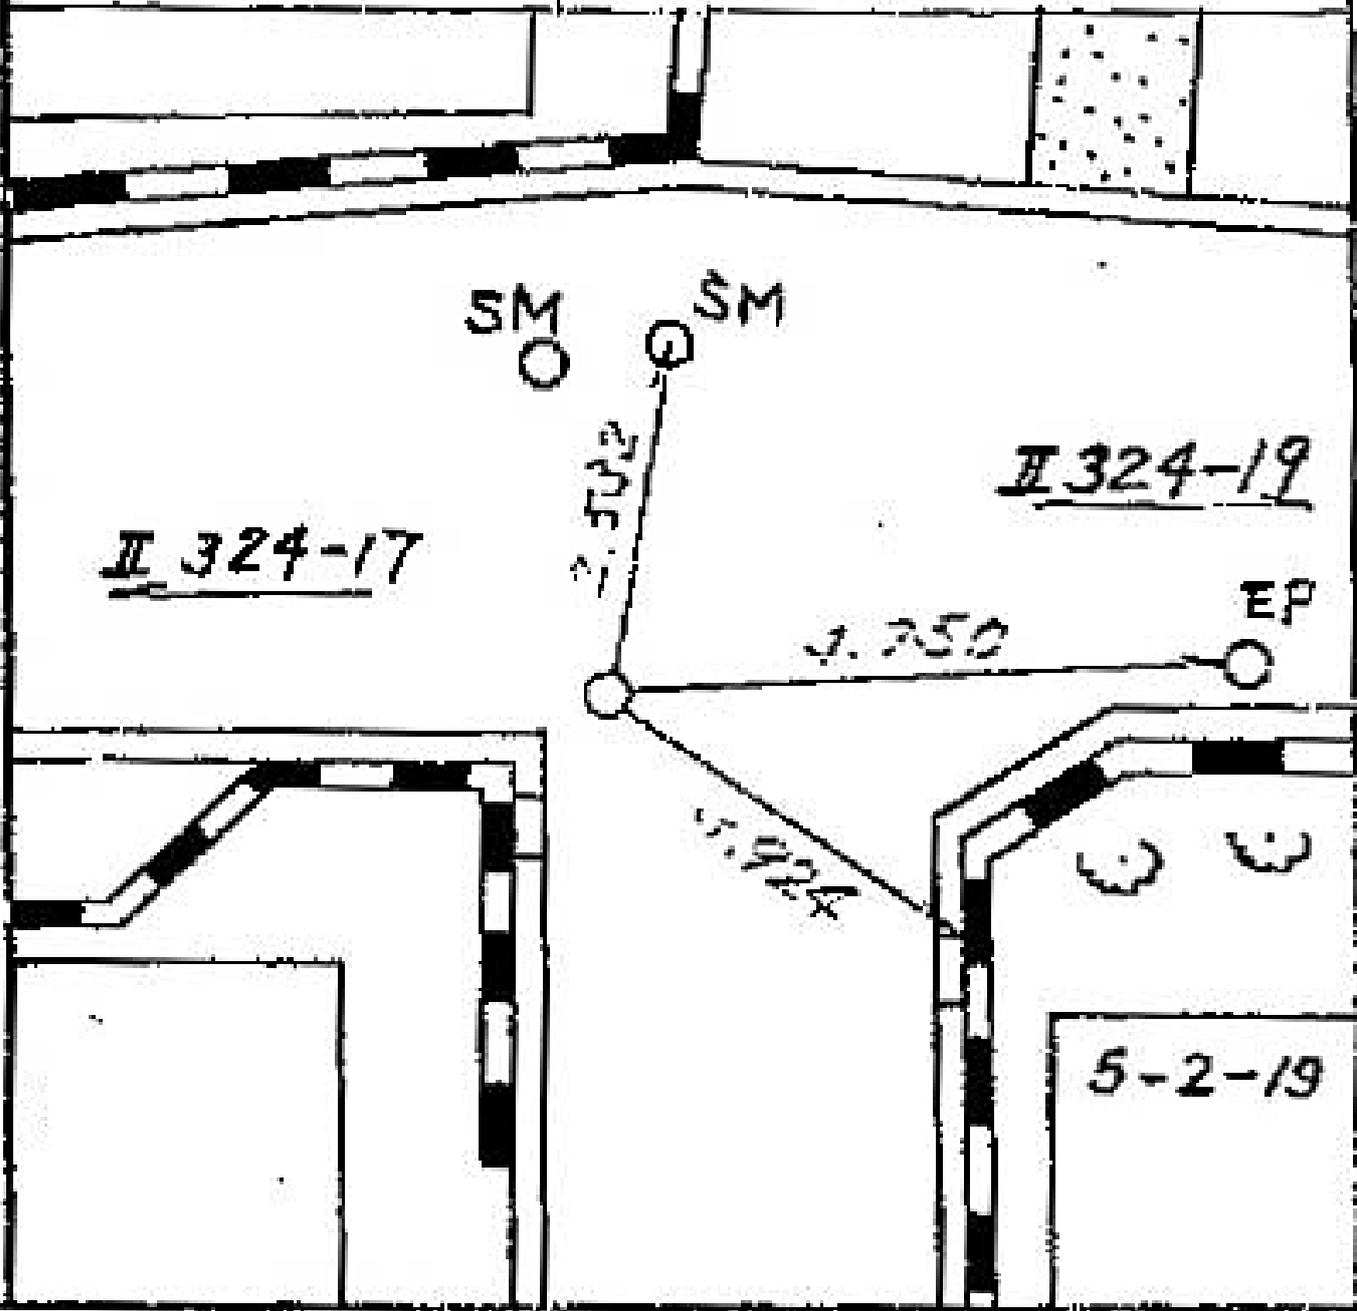

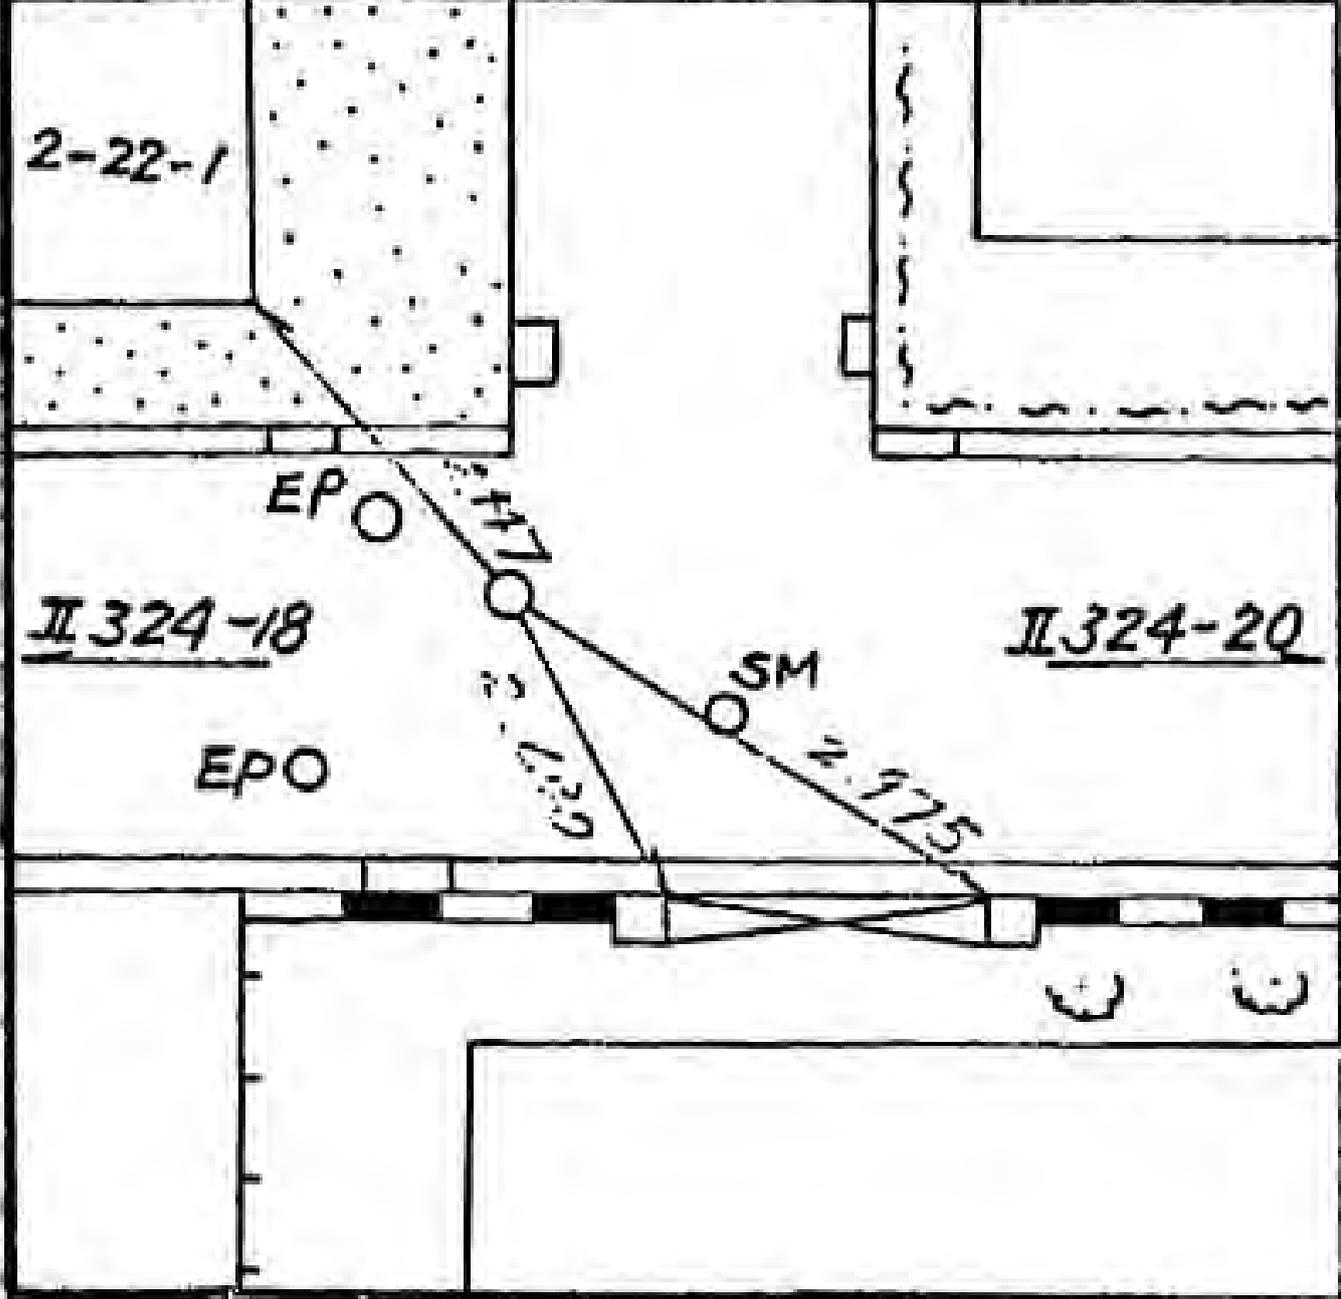線番号	点番号	標識ノ種類	所在地
Ⅱ 324	19	木杭。標石。刻印	神奈川区六角橋二丁目一 番地先
要 図			
			

所在地  
神奈川区六角橋二二三ノ二一番地先

標識ノ種類

木杭。標石。刻印

鋌。鑄物杭


区番号

20

線番号

II  
324

要 図

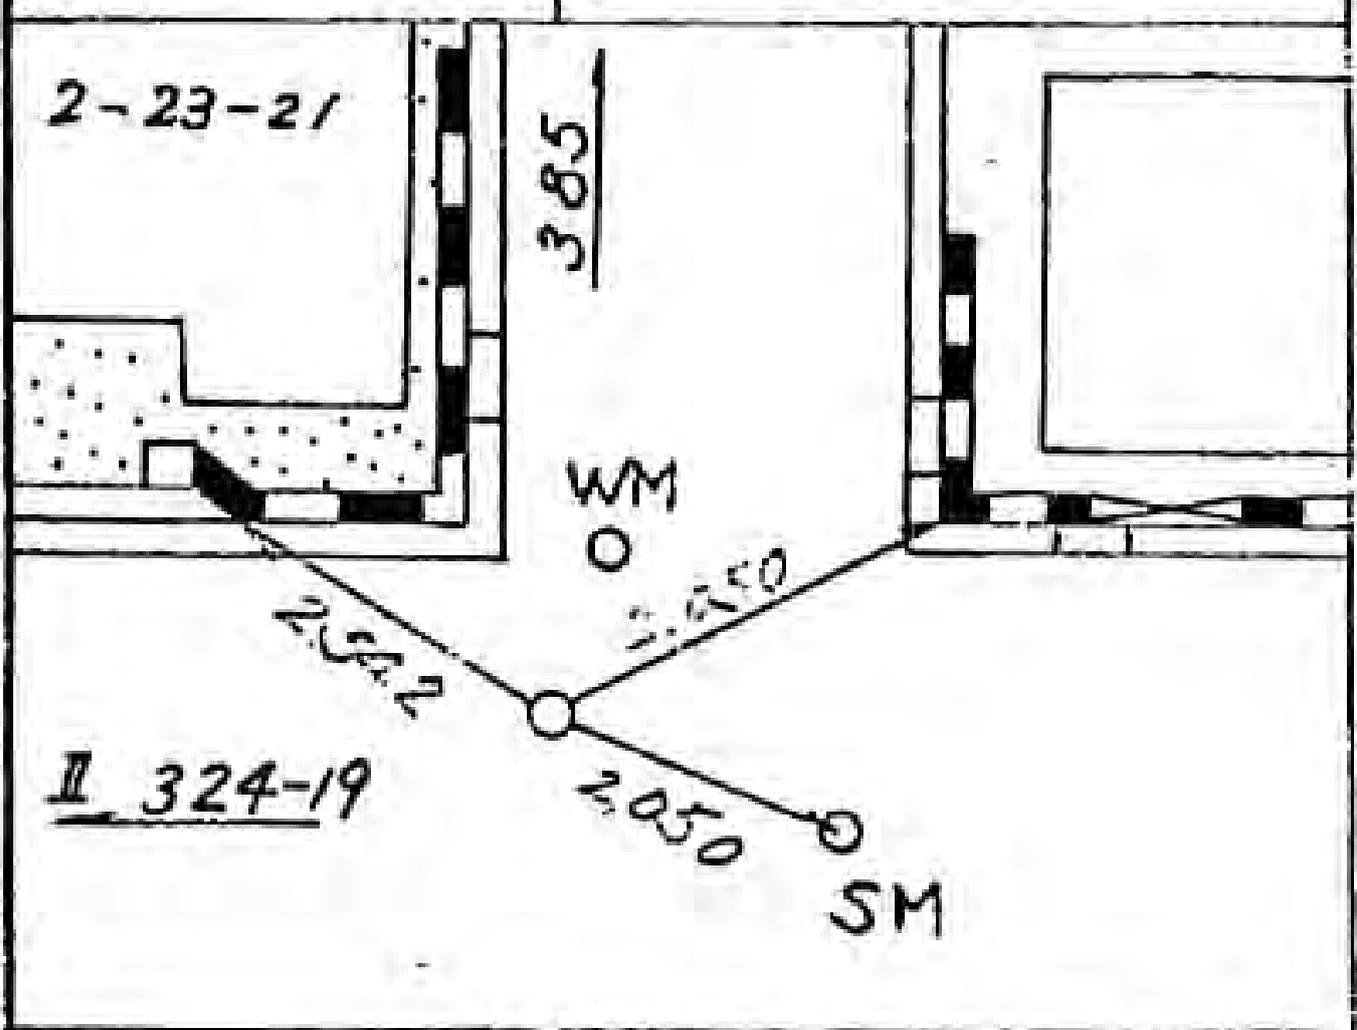

駐車場

所在地

神奈川県神奈川区神大寺二丁目三五十一番地先

標識ノ種類

金属標。鋏。木杭

キザミ


点番号

21

線番号

II 324

要 図

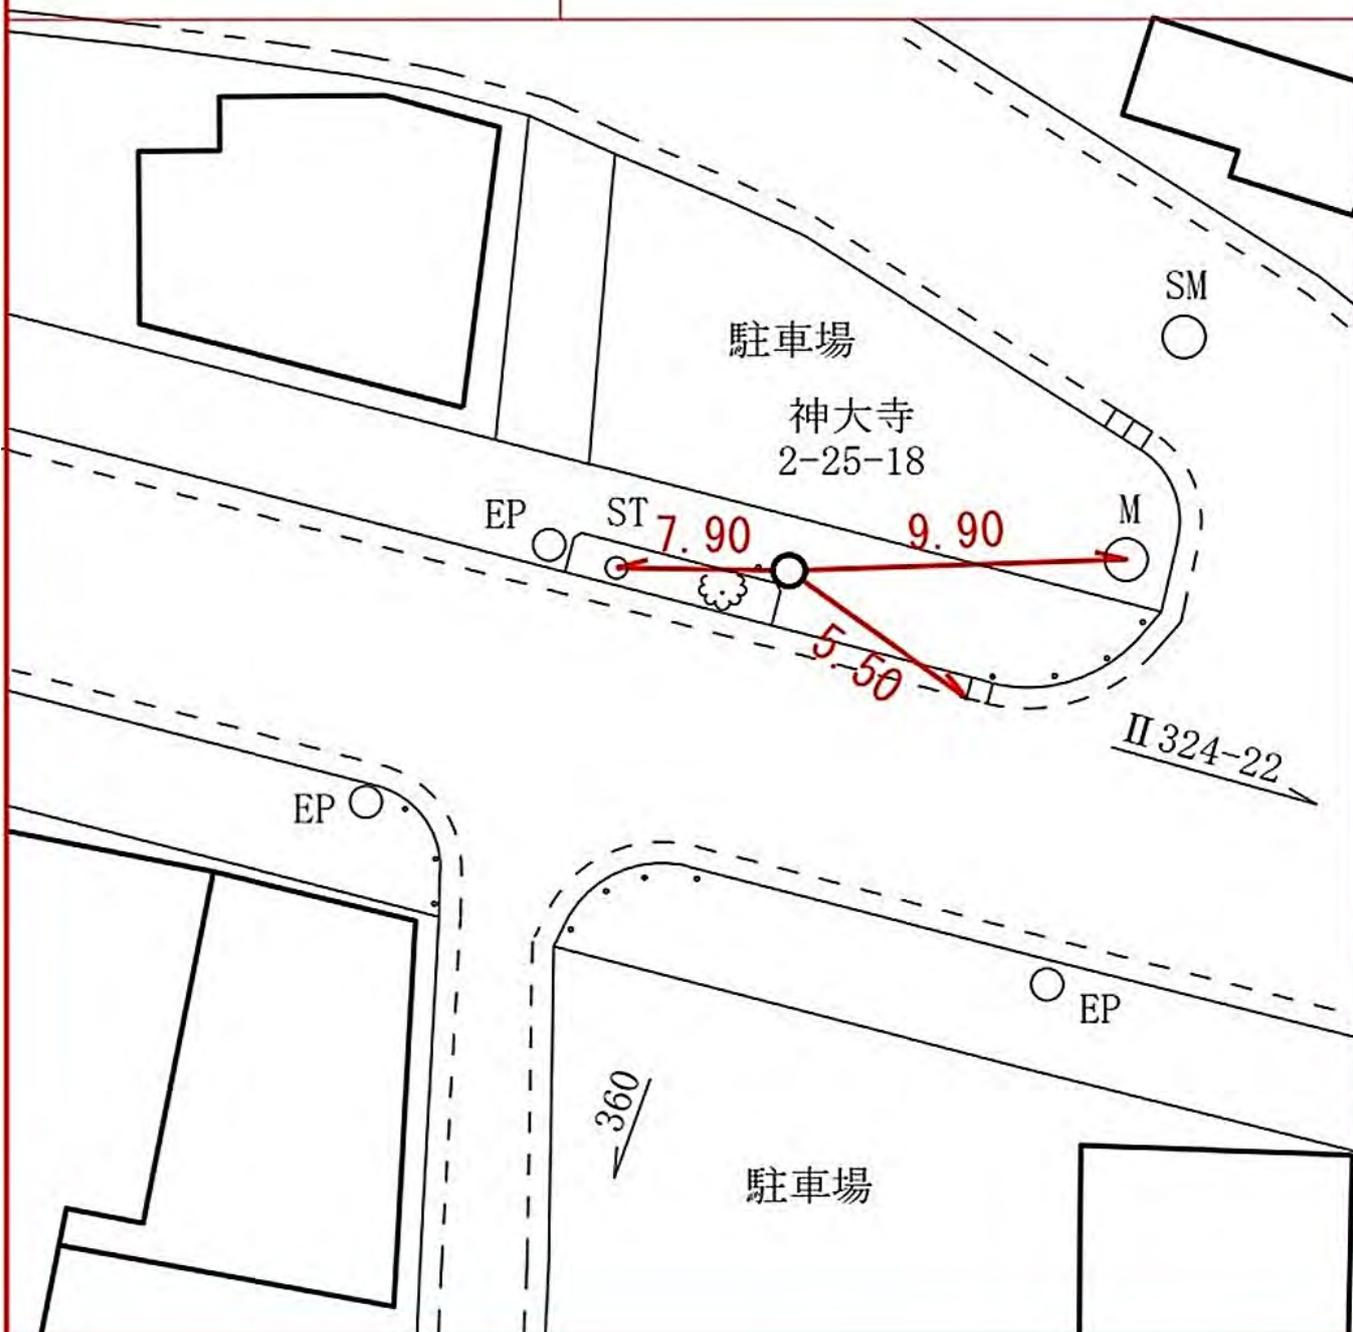

所在地

神奈川県神奈川区神大寺四丁目八番地先

標識ノ種類

金属標。鋏。木杭

キザミ

線番号

II 324

点番号

22

要 図

駐車場

SM

駐車場  
神大寺  
4-8-7

鈴木小児科医院

SM

3.20

II 324-21

8.50

1.15

II 324-23

駐車場



所在地

神奈川県神奈川区神大寺一丁目四二一 一番地先

標識ノ種類

金属標。鋏。木杭

点番号

23

線番号

II 324

要 図

キザミ



線番号

点番号

標識ノ種類

所在地

II 324


24

金属標。鋸。木杭

神奈川県六角橋五丁目十一-三十九番地先

要 図

キザミ

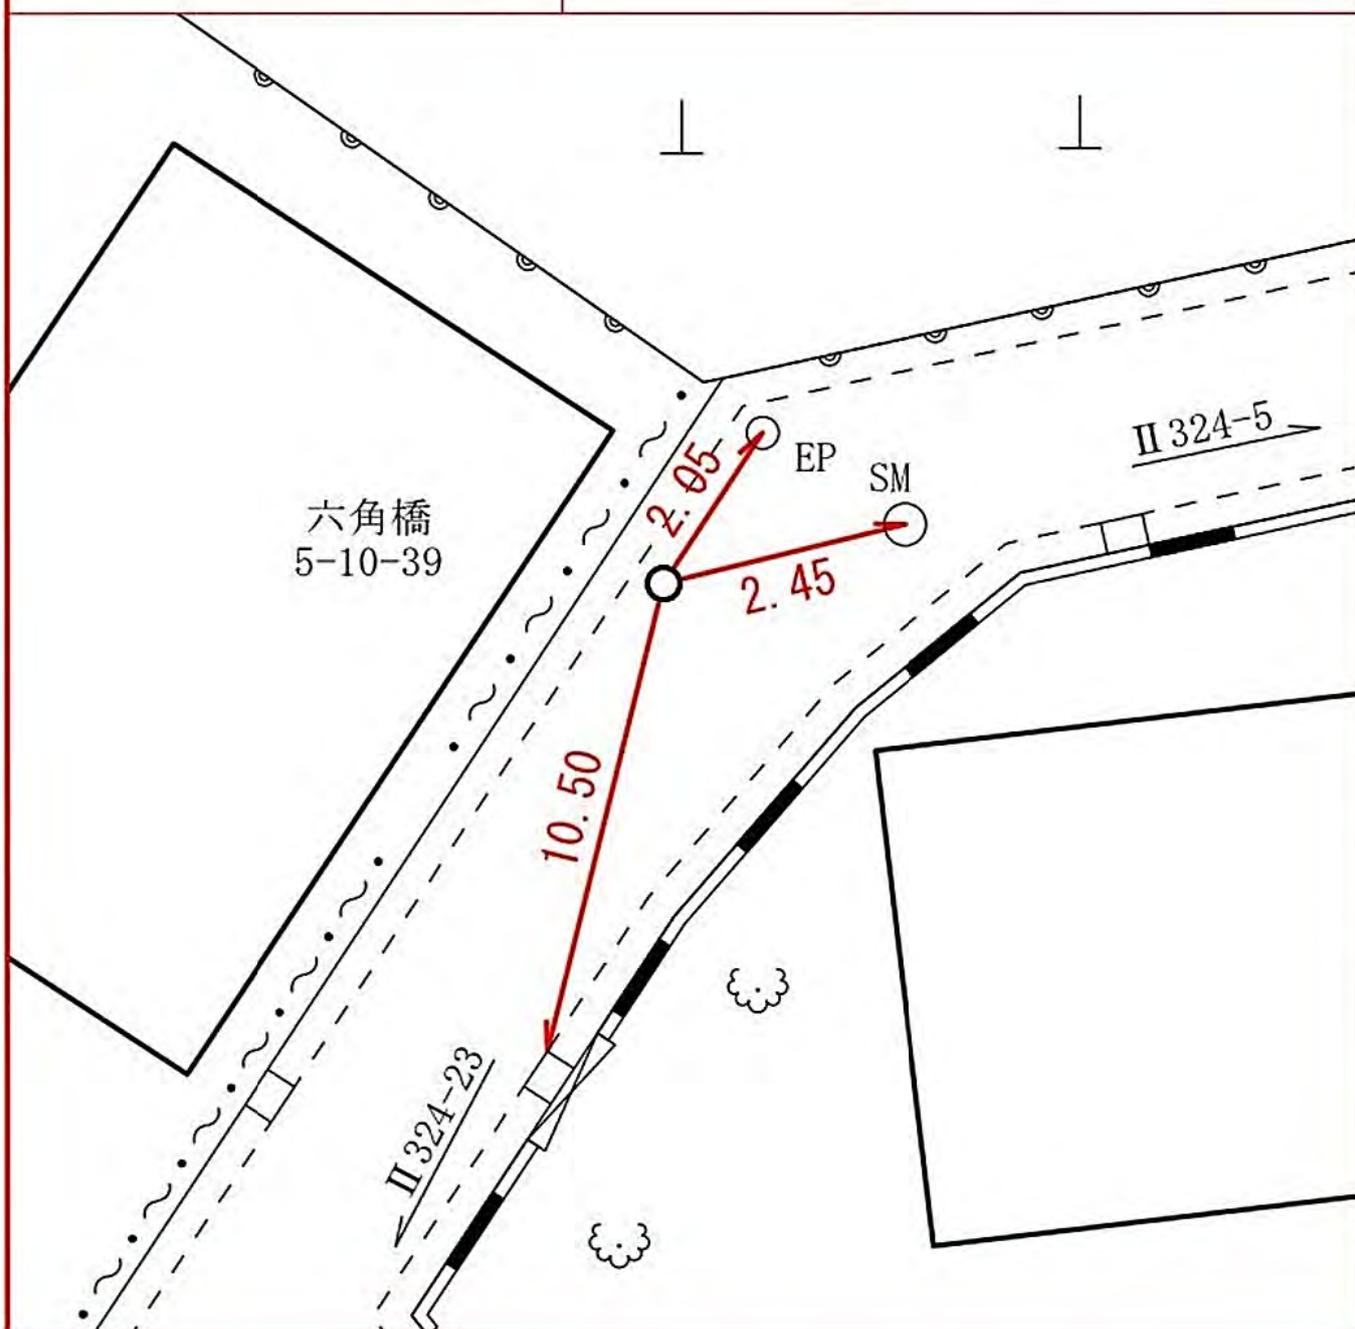

線番号	点番号	標識ノ種類	所在地
-----	-----	-------	-----

II 324	25	金属標。鋏。木杭	神奈川県六角橋五丁目十一番地先
--------	----	----------	-----------------

要	図	キザミ
---	---	-----



神奈川県六角橋五丁目十一番地先

所在地

神奈川県六角橋五丁目五十一番地先

標識ノ種類

金属標。鋏。木杭

キザミ


線番号

II 324

点番号

26

要 図

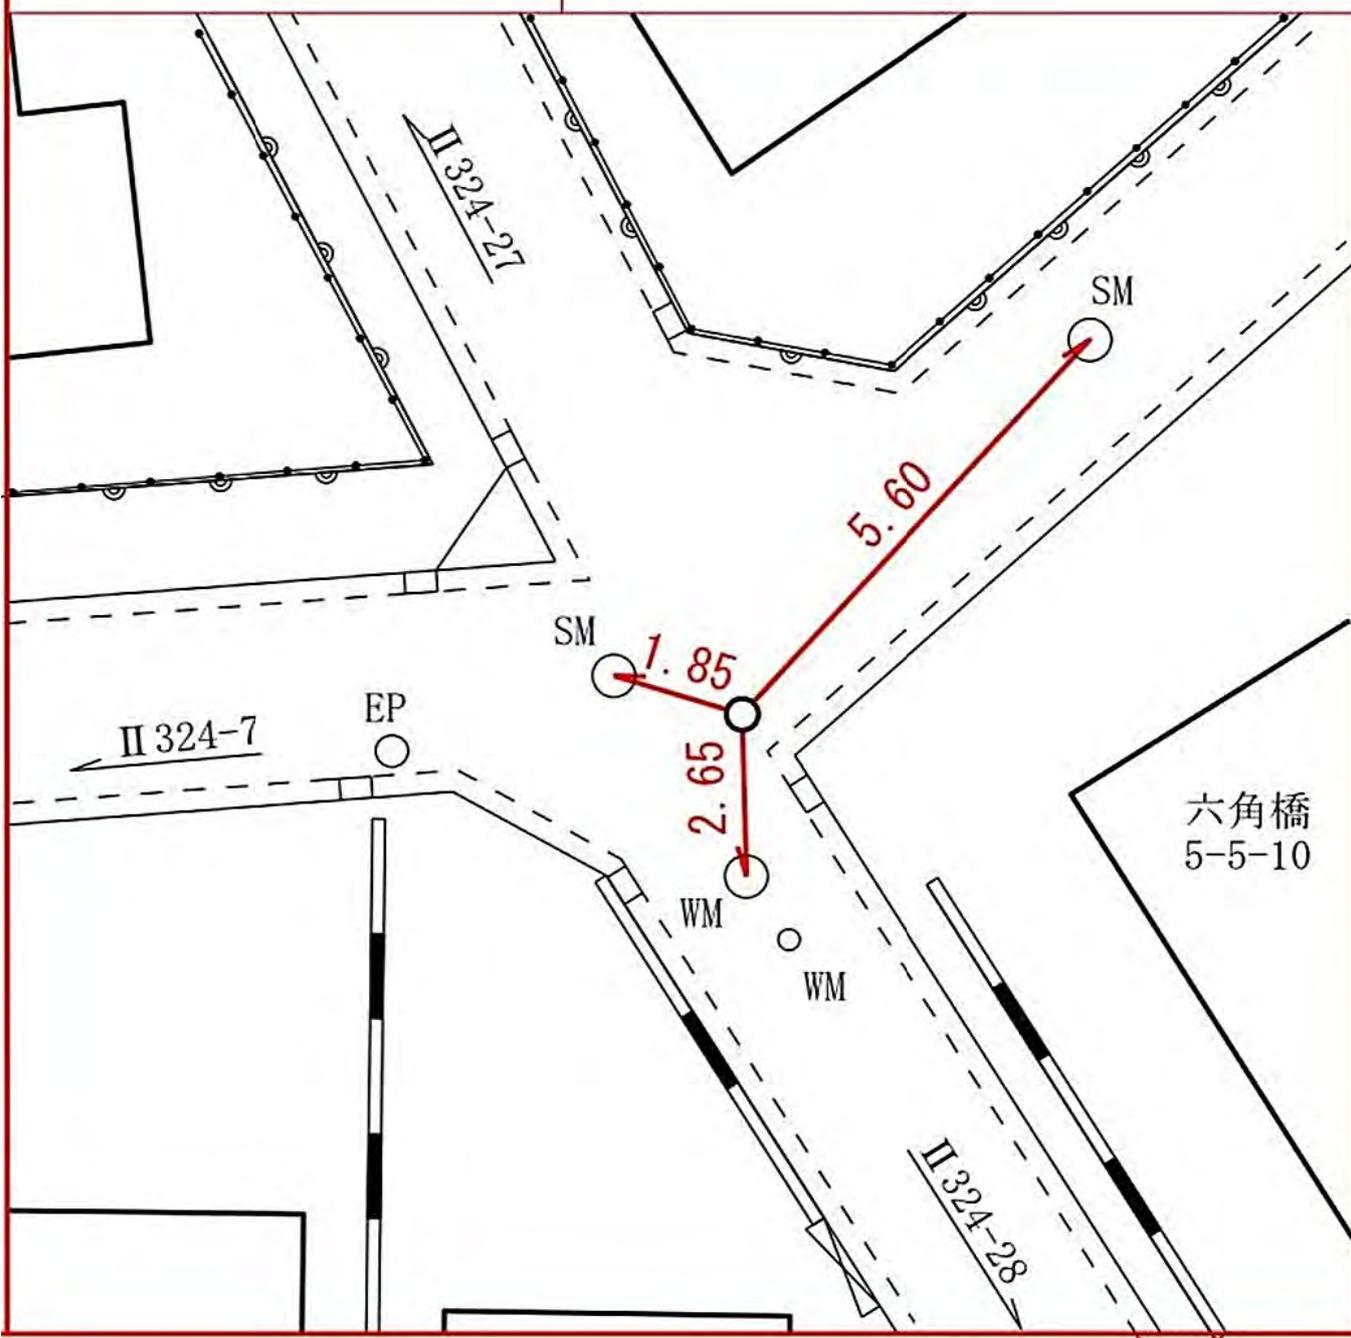

所在地

神奈川県六角橋五丁目一四一二番地先

標識ノ種類

金属標。鋏。木杭

キザミ


点番号

27

線番号

II 324

要 図

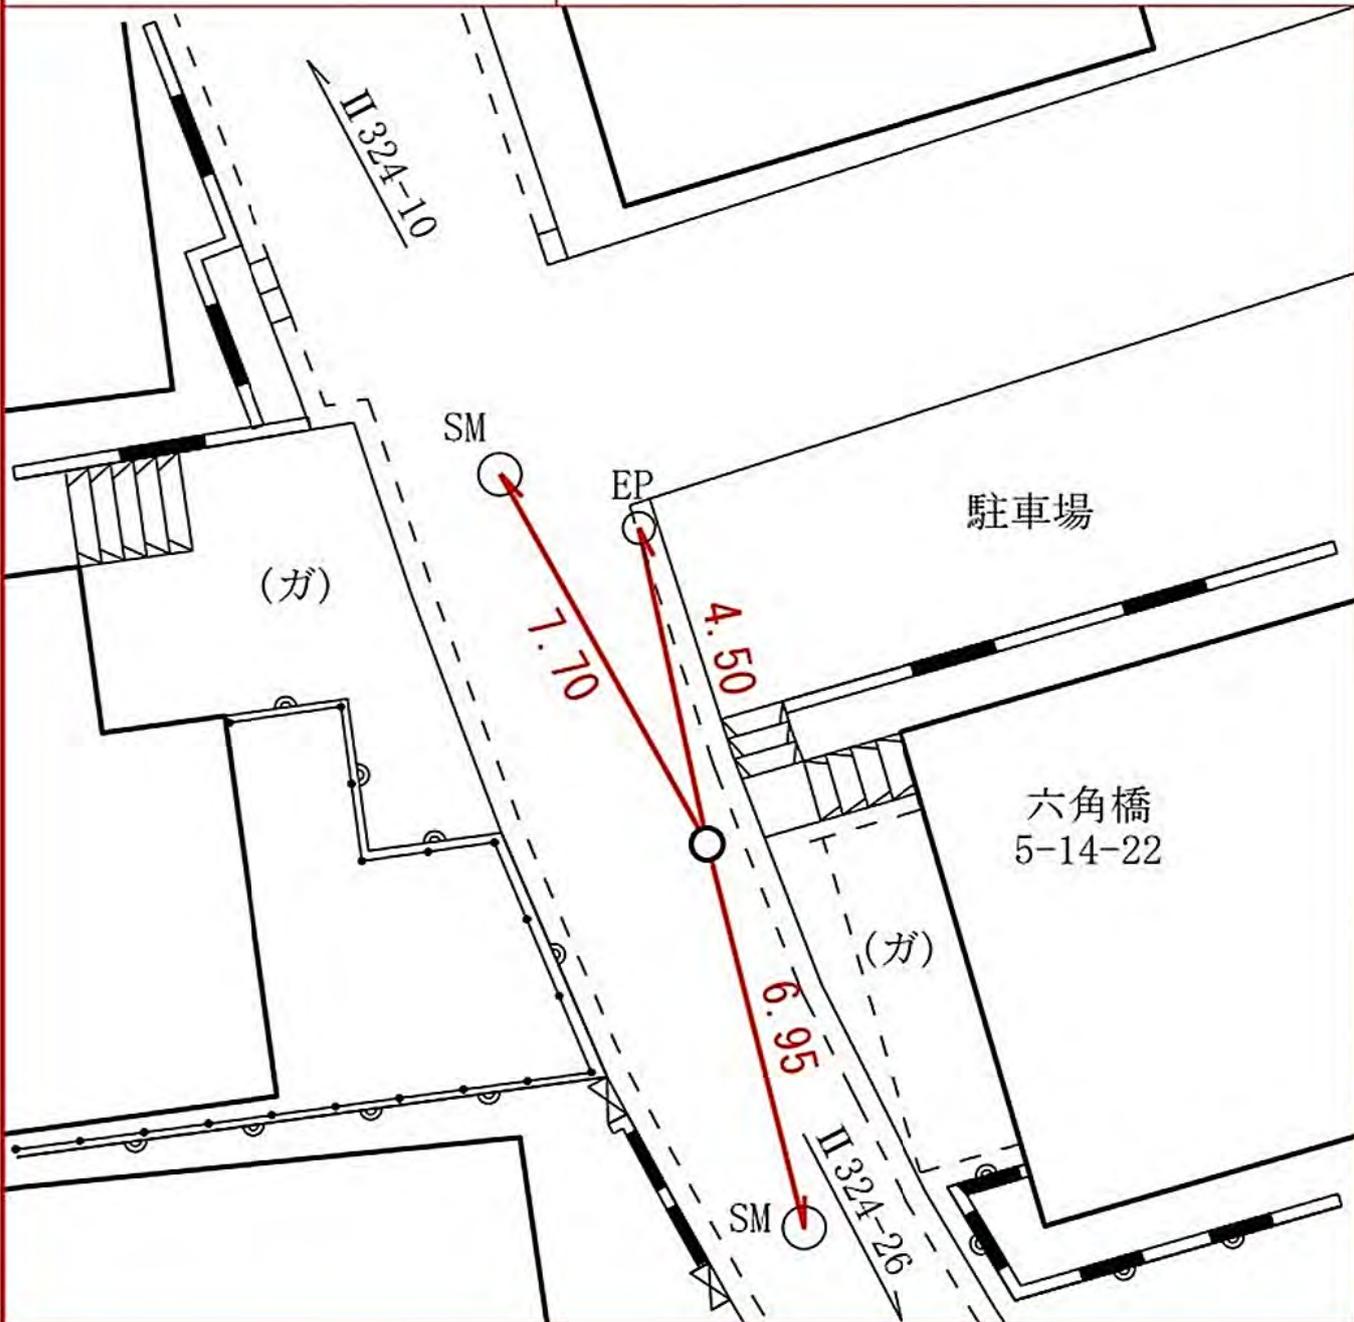

所在地

神奈川県六角橋五丁目六一番地先

標識ノ種類

金属標。鋏。木杭

キザミ


点番号

28

線番号

II 324


要 図

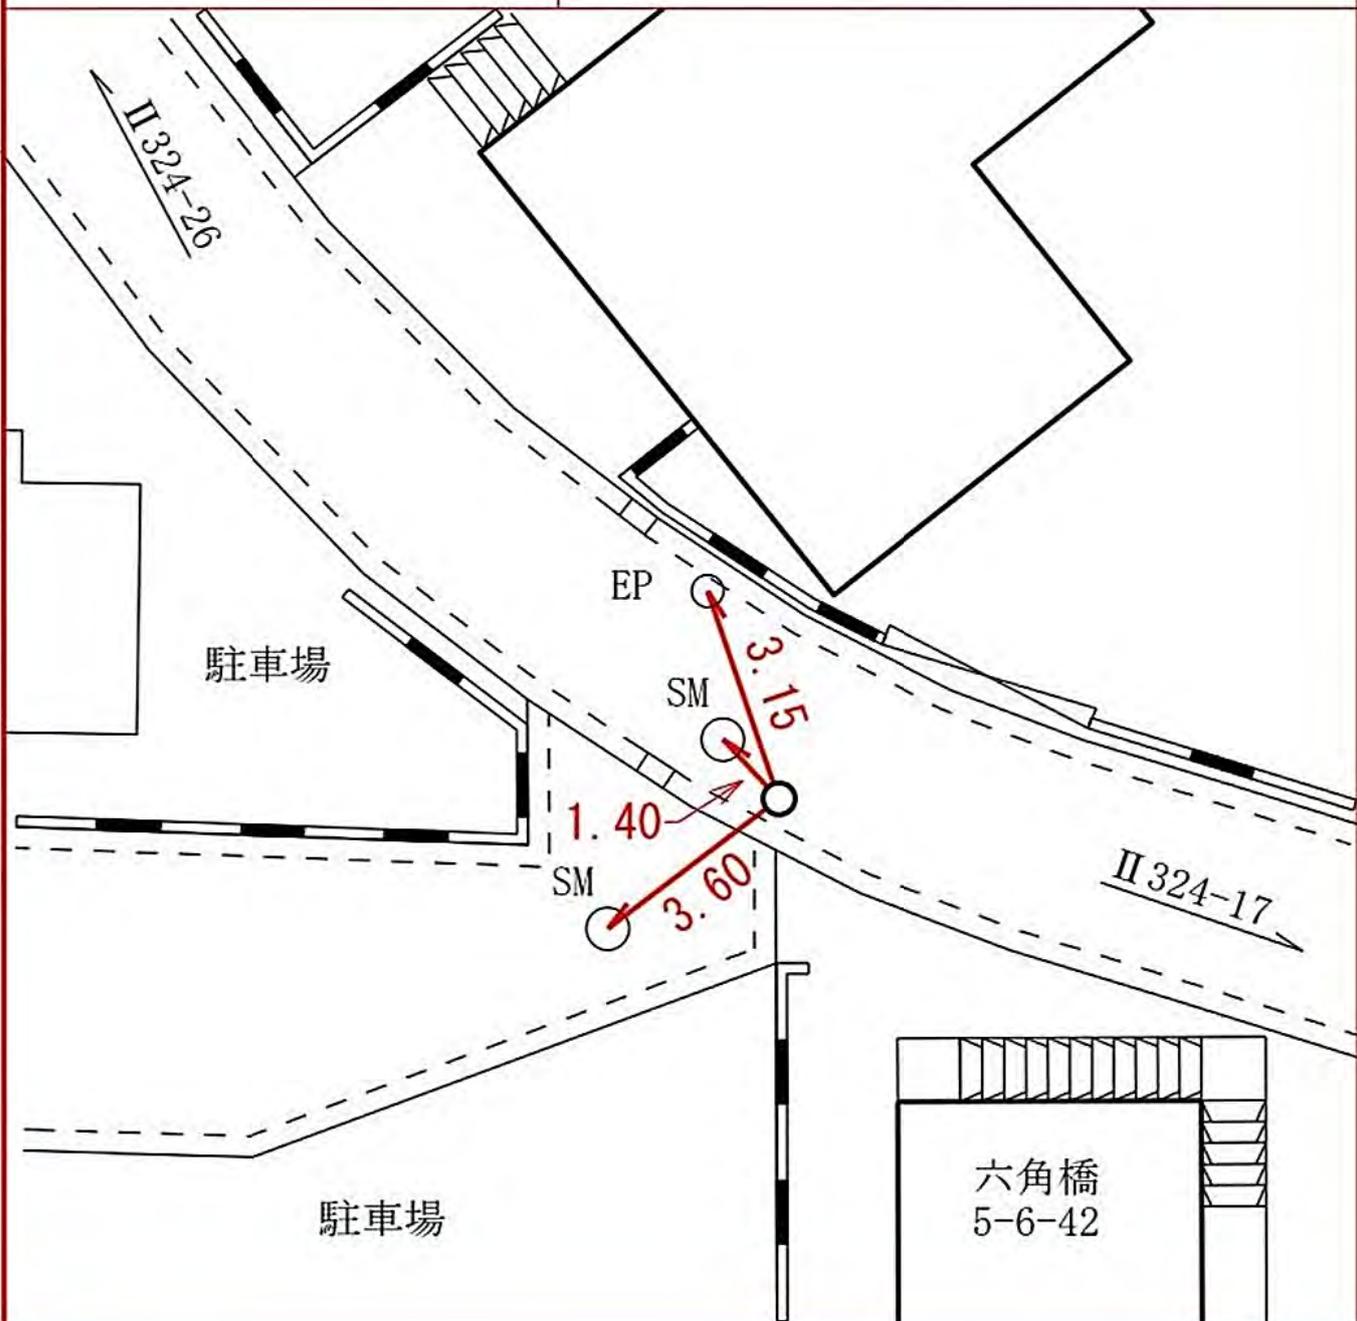

線番号	点番号	標識ノ種類
-----	-----	-------

II 324	29	<span style="border: 1px solid black; border-radius: 50%; padding: 2px;">金属標</span> 。鋏。木杭
--------	----	---

要 図	キザミ
-----	-----

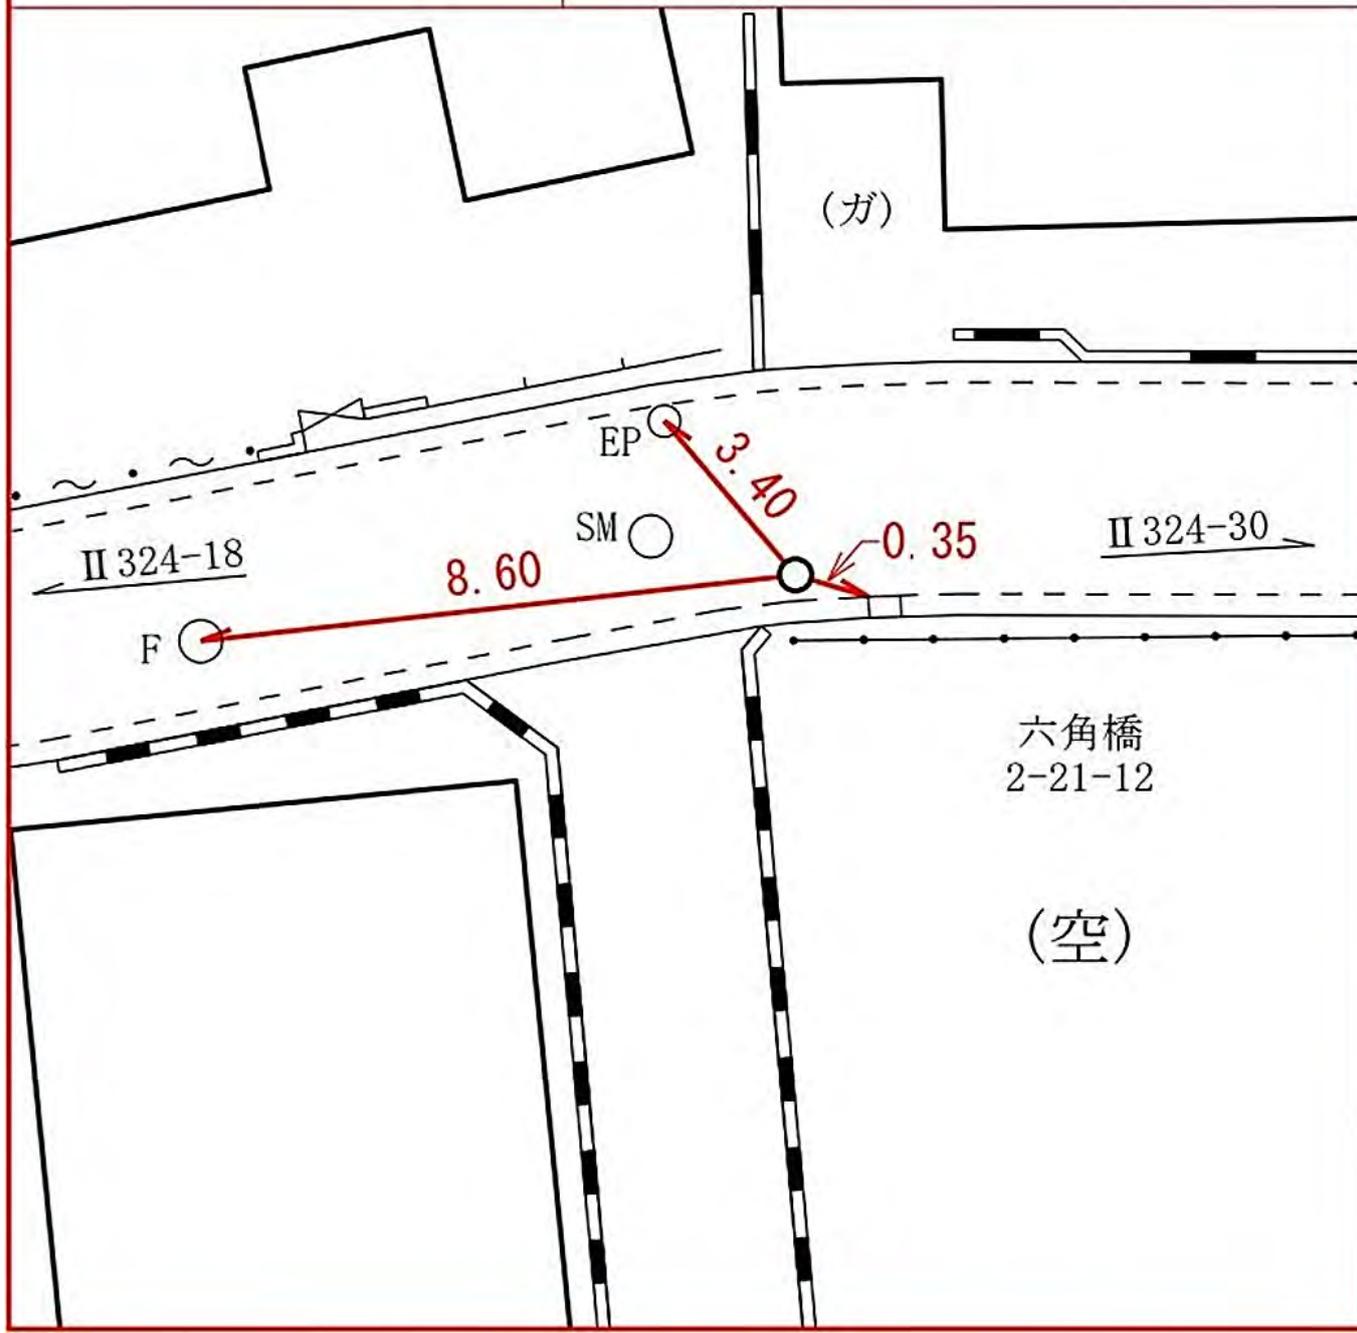

所在地  
神奈川区六角橋二丁目二一―一二番地先

所在地

神奈川県六角橋二丁目三十一番地先

標識ノ種類

金属標。鋏。木杭

キザミ


線番号

II 324

点番号

30

要 図

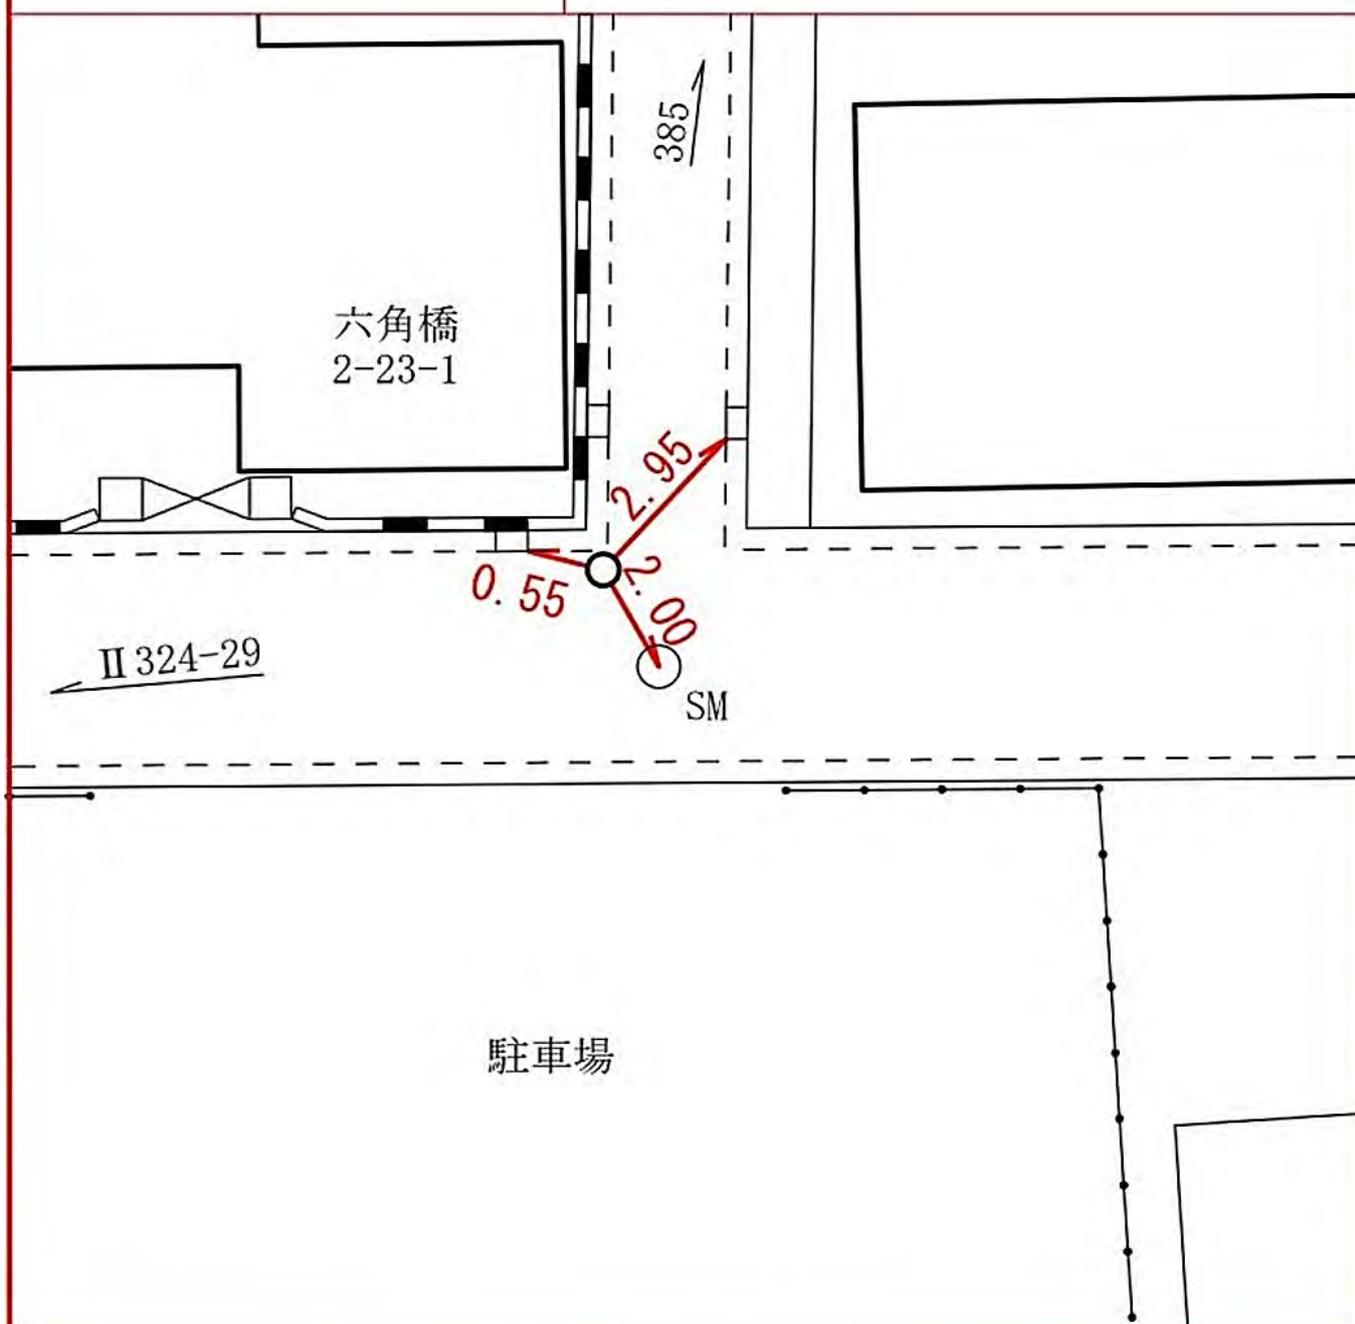

所在地

緑区梅が丘一八一一番地先

標識ノ種類

木杭。標石。刻印

鋳。鑄物杭 **金属標**

線番号

点番号

I 331

I

要

図

10-1

梅が丘  
18-1

18-1  
18-1  
18-1

55

I 331-2


布石

2.03

4.08

18-1

巨石

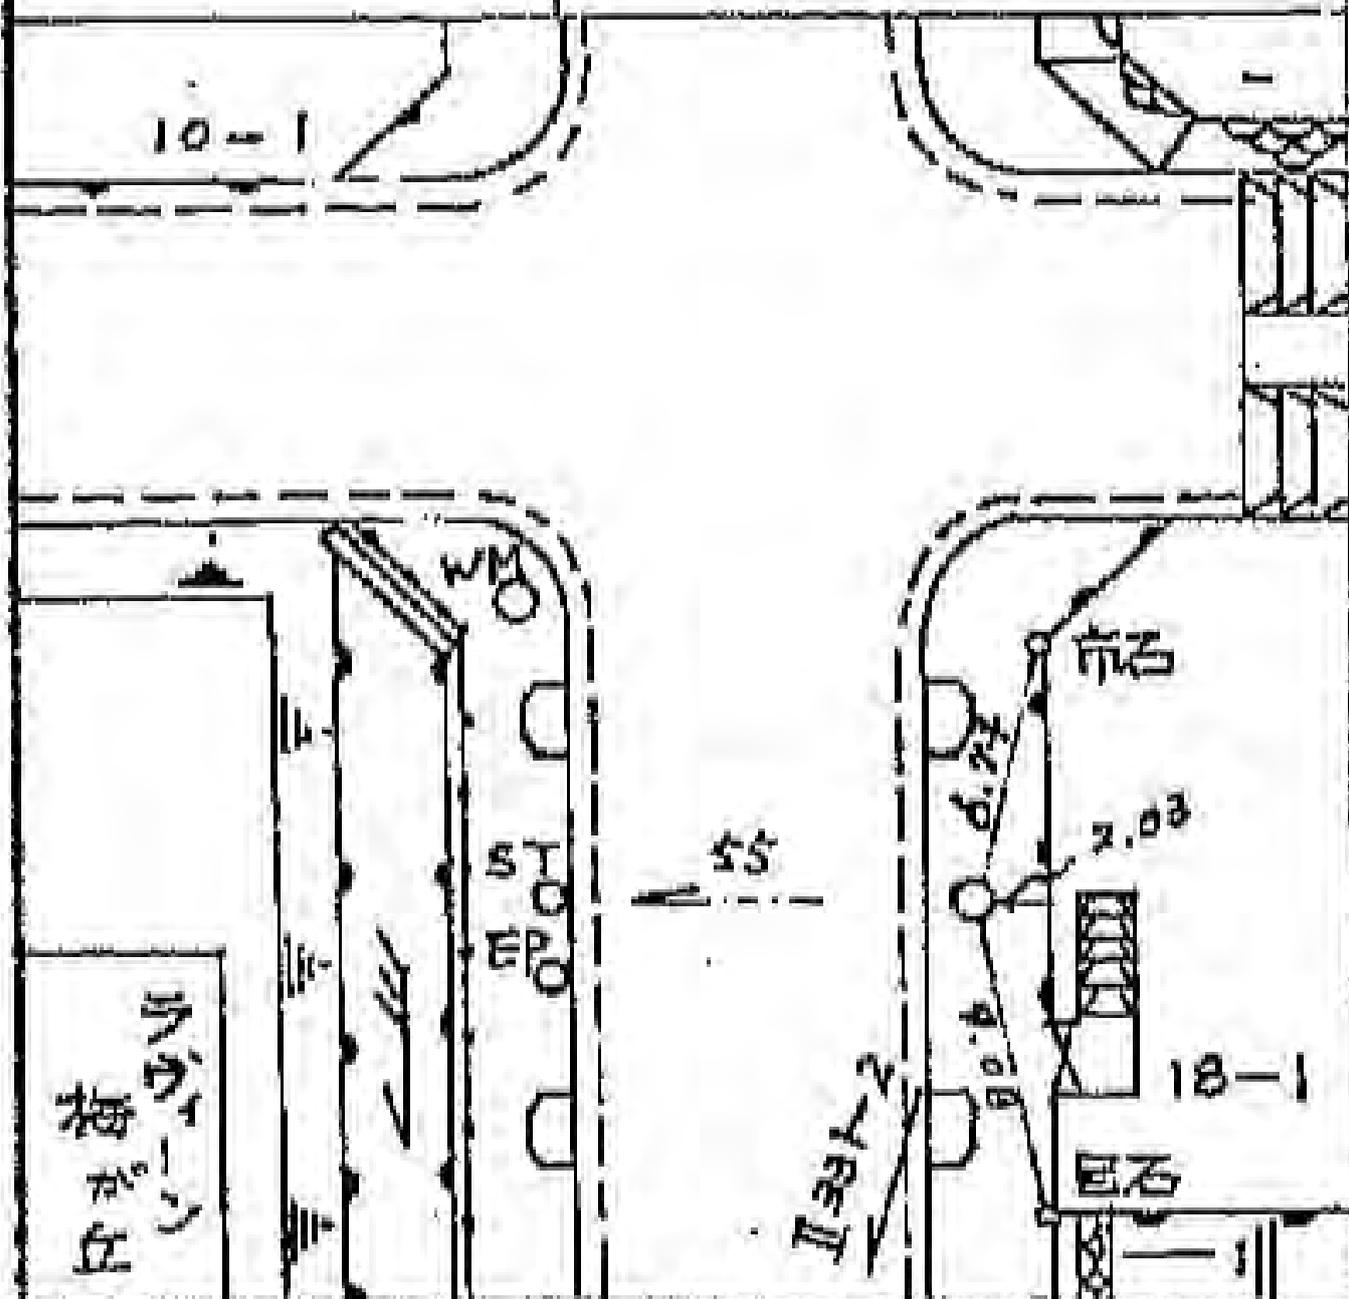





所在地

緑区梅が丘三四一八番地先

標識ノ種類

木杭。標石。刻印

鋳。鑄物杭 **金属標**

線番号

区番号

I 331

5

要

図

34-29

34-28

工事中

EP 0

II 331-4

9.69

9.32

9-16c II


市石

市石

市鋳

東名高速自動車

道路

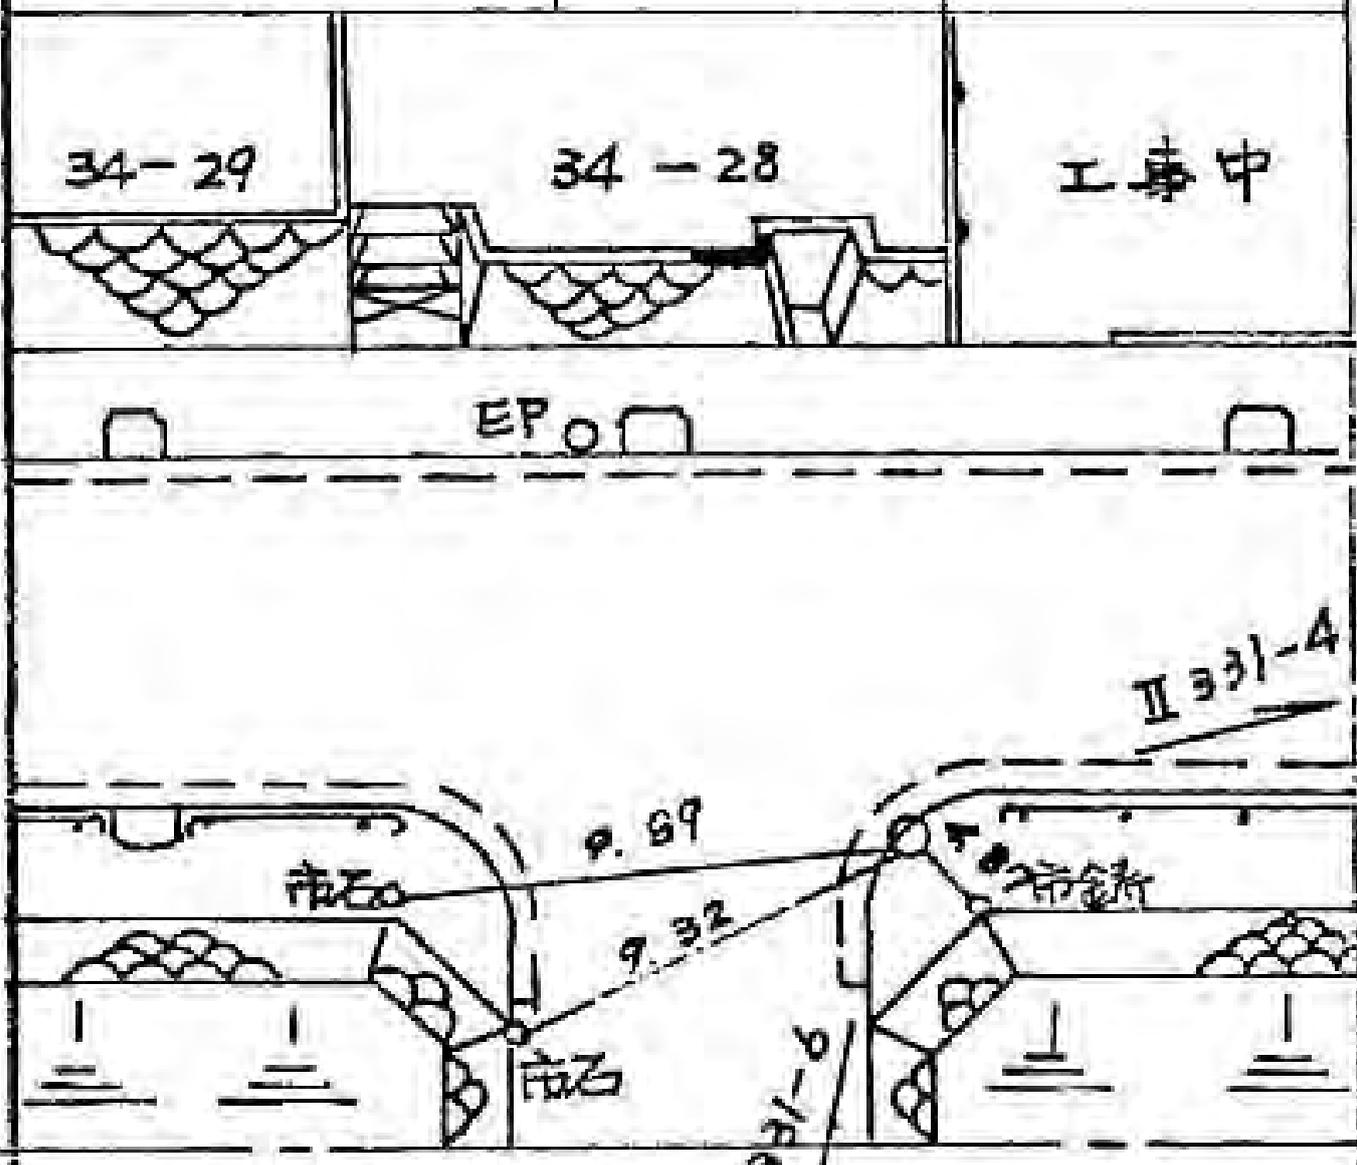

所在地

緑区西八朔町七三七番地先

標識ノ種類

木杭。標石。刻印

鋳。鑄物杭 **金属標**

線番号

Ⅱ 331

点番号


6

要

図

Ⅱ 331-5

東名高速自動車道路

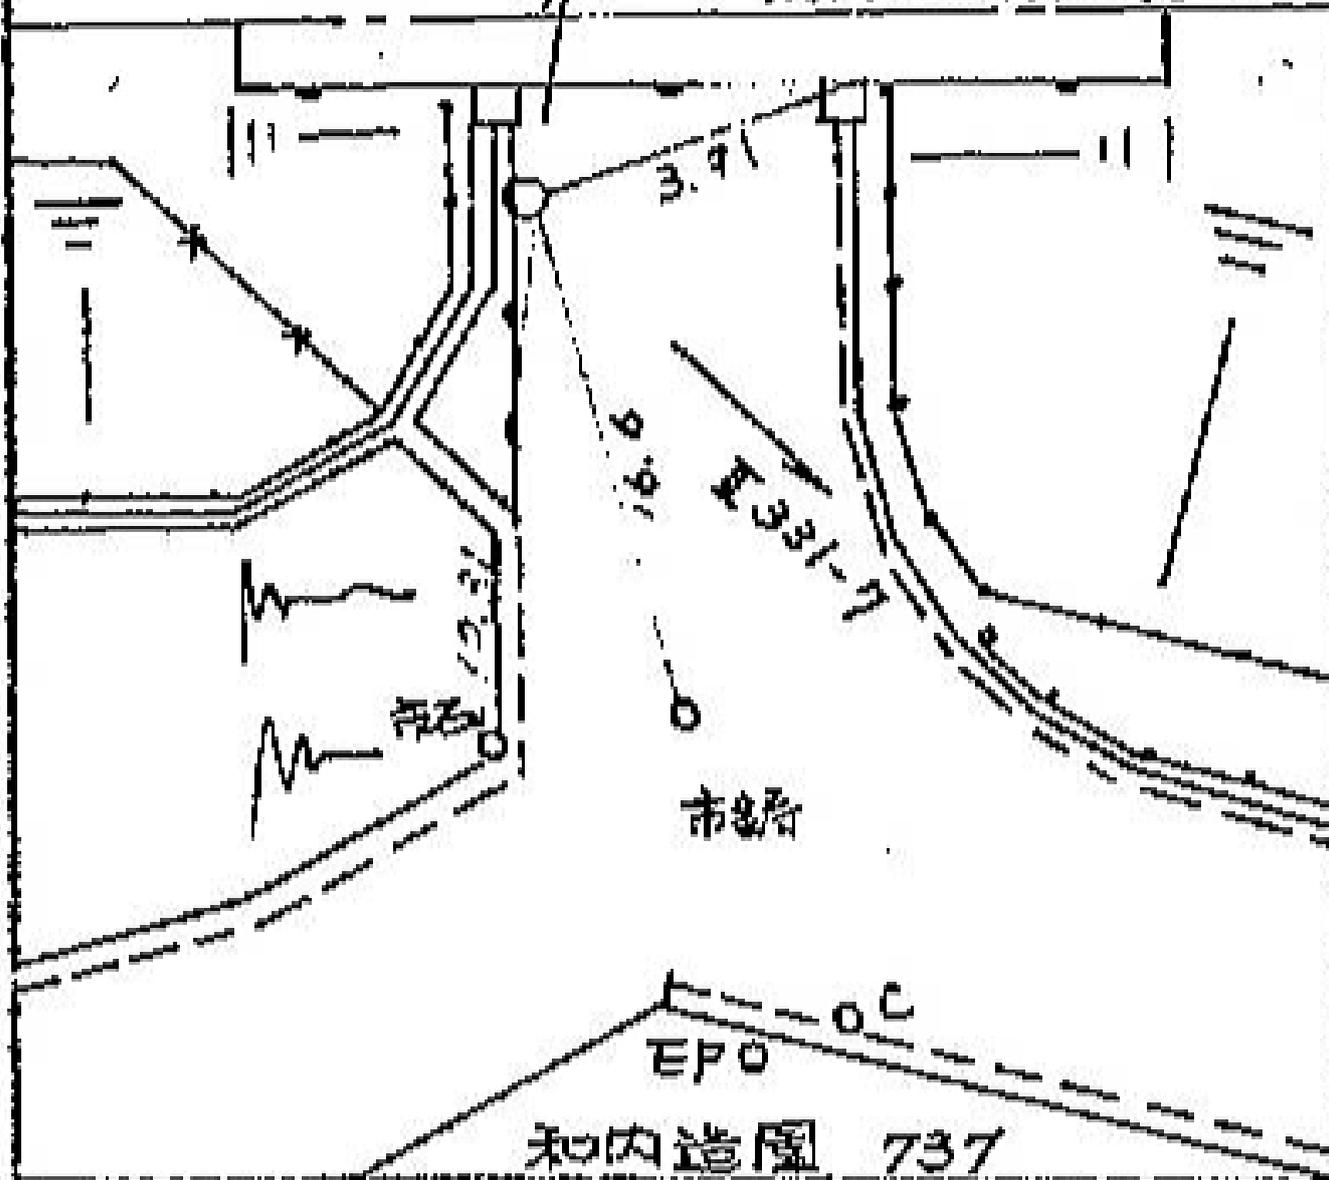

所在地

緑区梅が丘三二一〇番地先

標識ノ種類

木杭。標石。刻印

鋳。鑄物杭 **金属標**

線番号

I 331

区番号

10

要

図

26-64


○EP

SM

○ SM

II 331-3


2.75

3.16

3.16

II 331-11

第二上村ハイツ 32-10

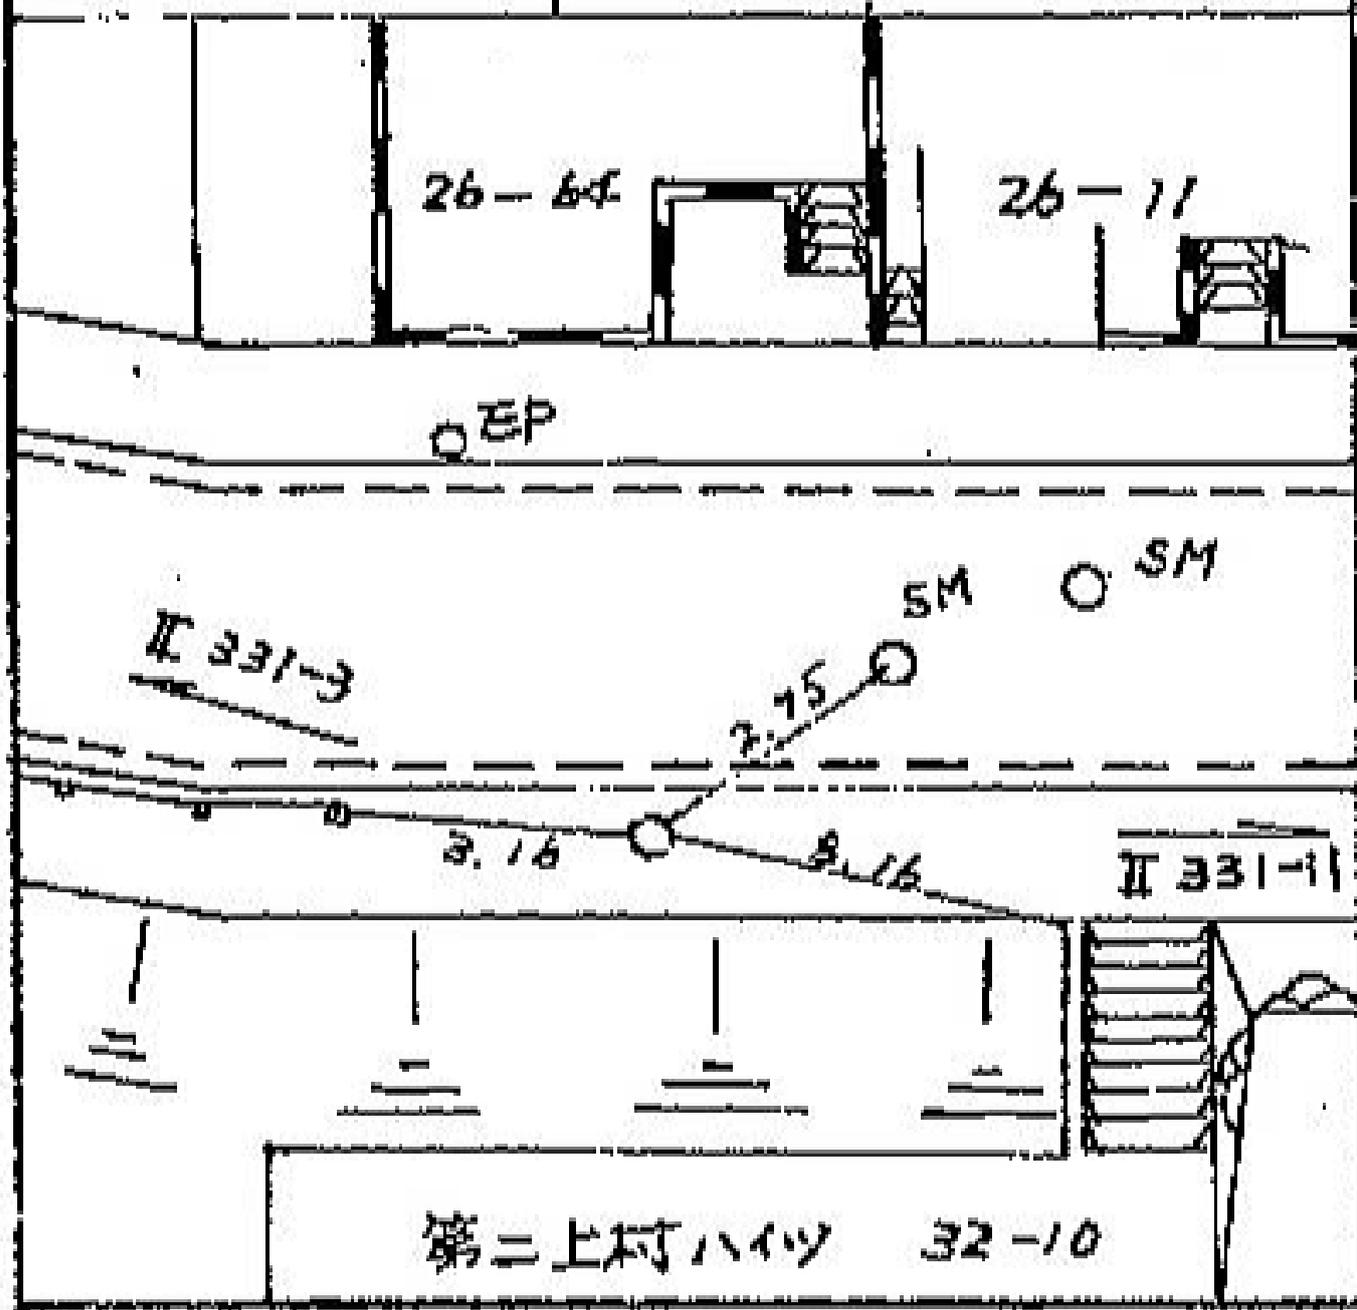

所在地

緑区梅が丘二七―四五番地先

標識ノ種類

木杭・標石・刻印

錐・鑄物杭 **金属標**

線番号

I 331

区画番号

11

要



27-44

27-45

EPO

ST

SM

SM

II 331-12

II 331-10

市石

市石

駐車場


EPO

—


///

—

—

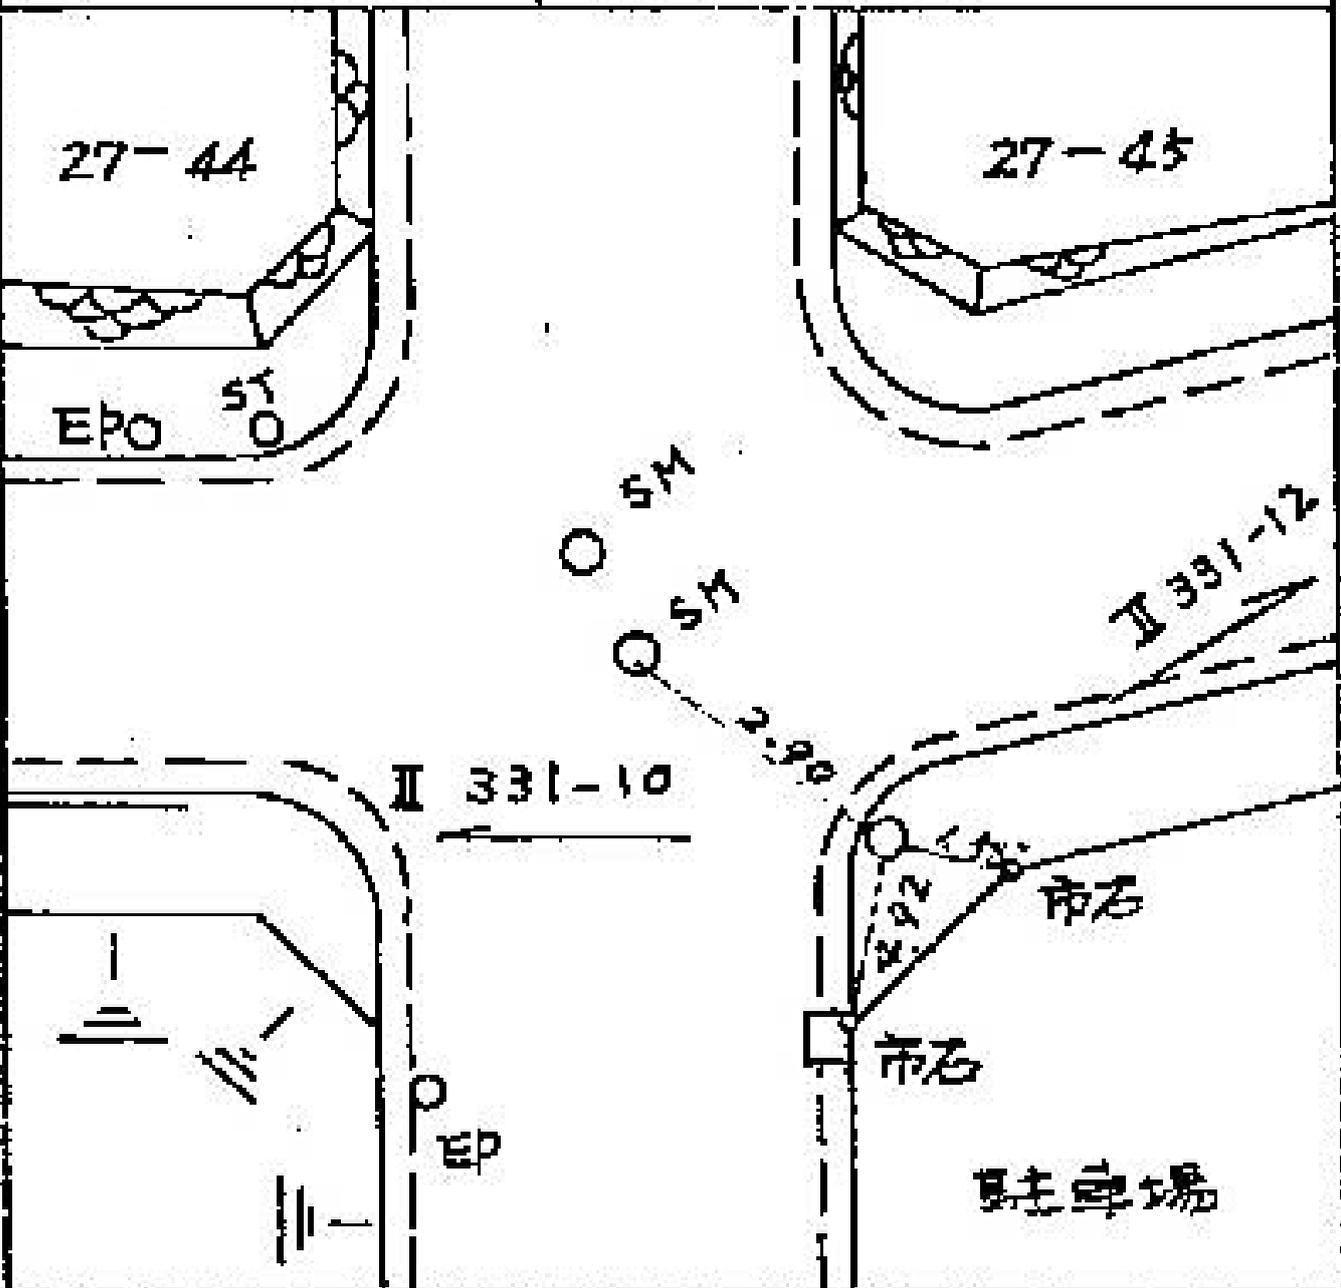

線番号	区番号	標識ノ種類	所在地
1331	12	木杭。標石。刻印	緑区梅が丘二四一五番地先
要	図	鋳。鑄物杭 <b>金属標</b>	

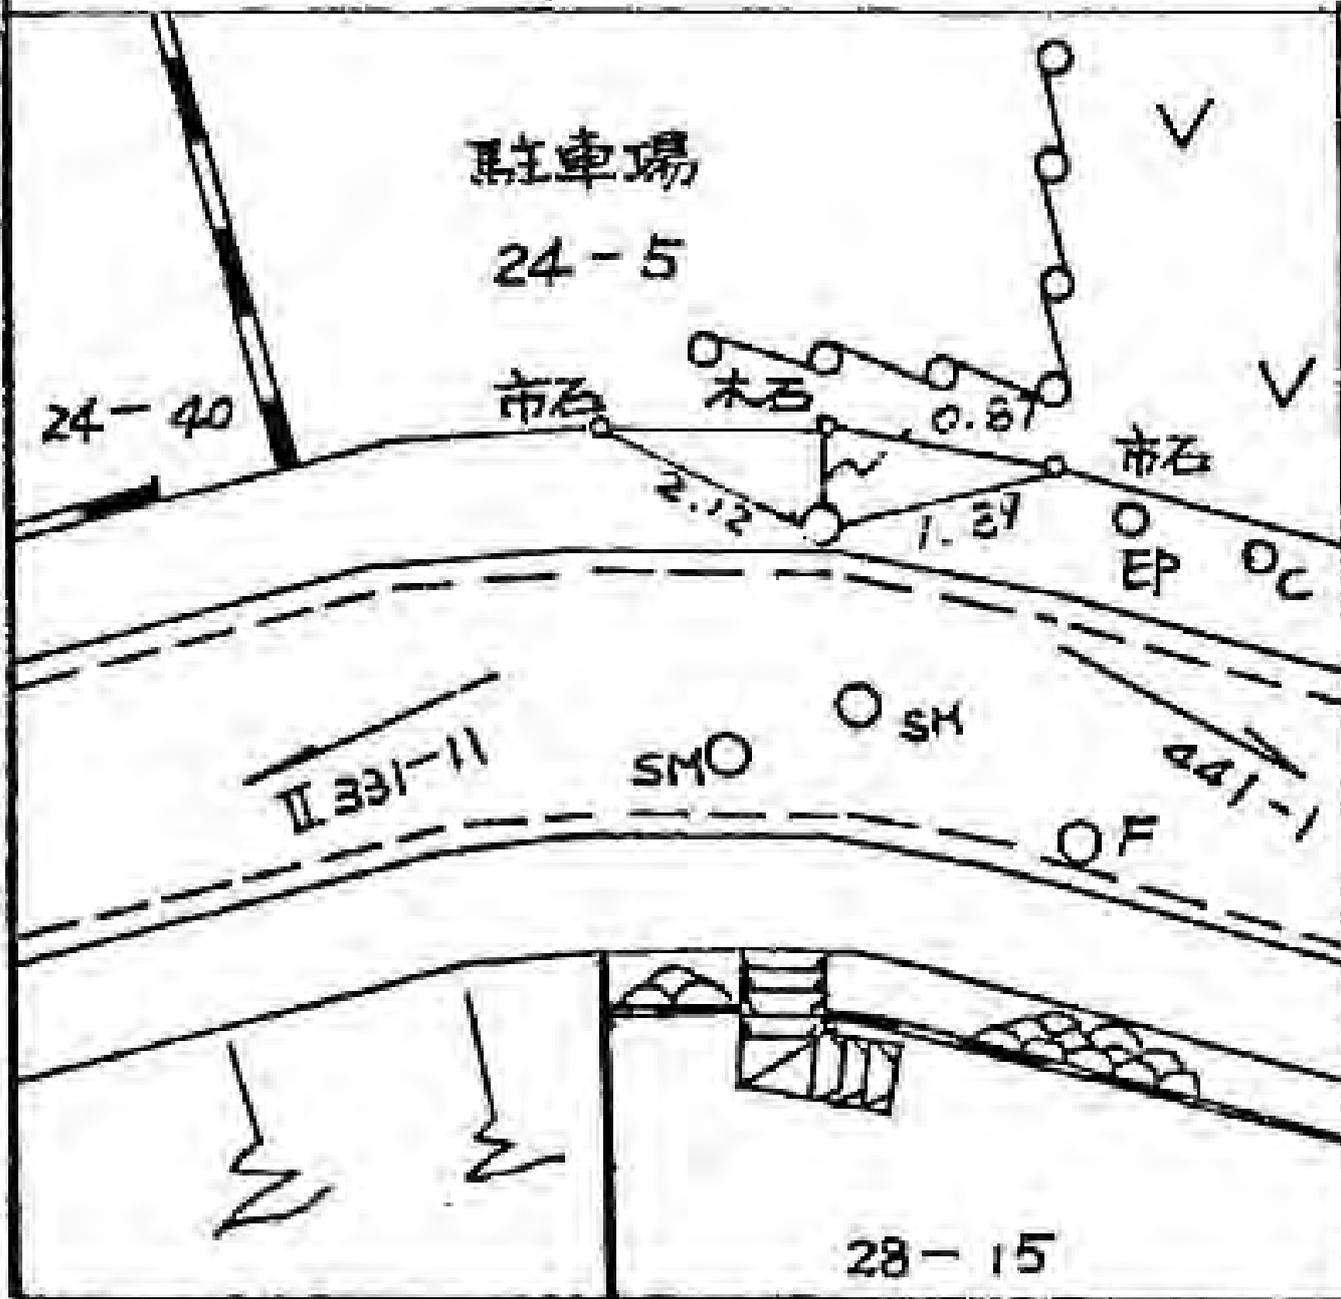



所在地

緑区西八朔町 756-2 番地 先

標識ノ種類

金属標。鋌。木杭

キザミ


点番号

14

線番号

II 331

要 図

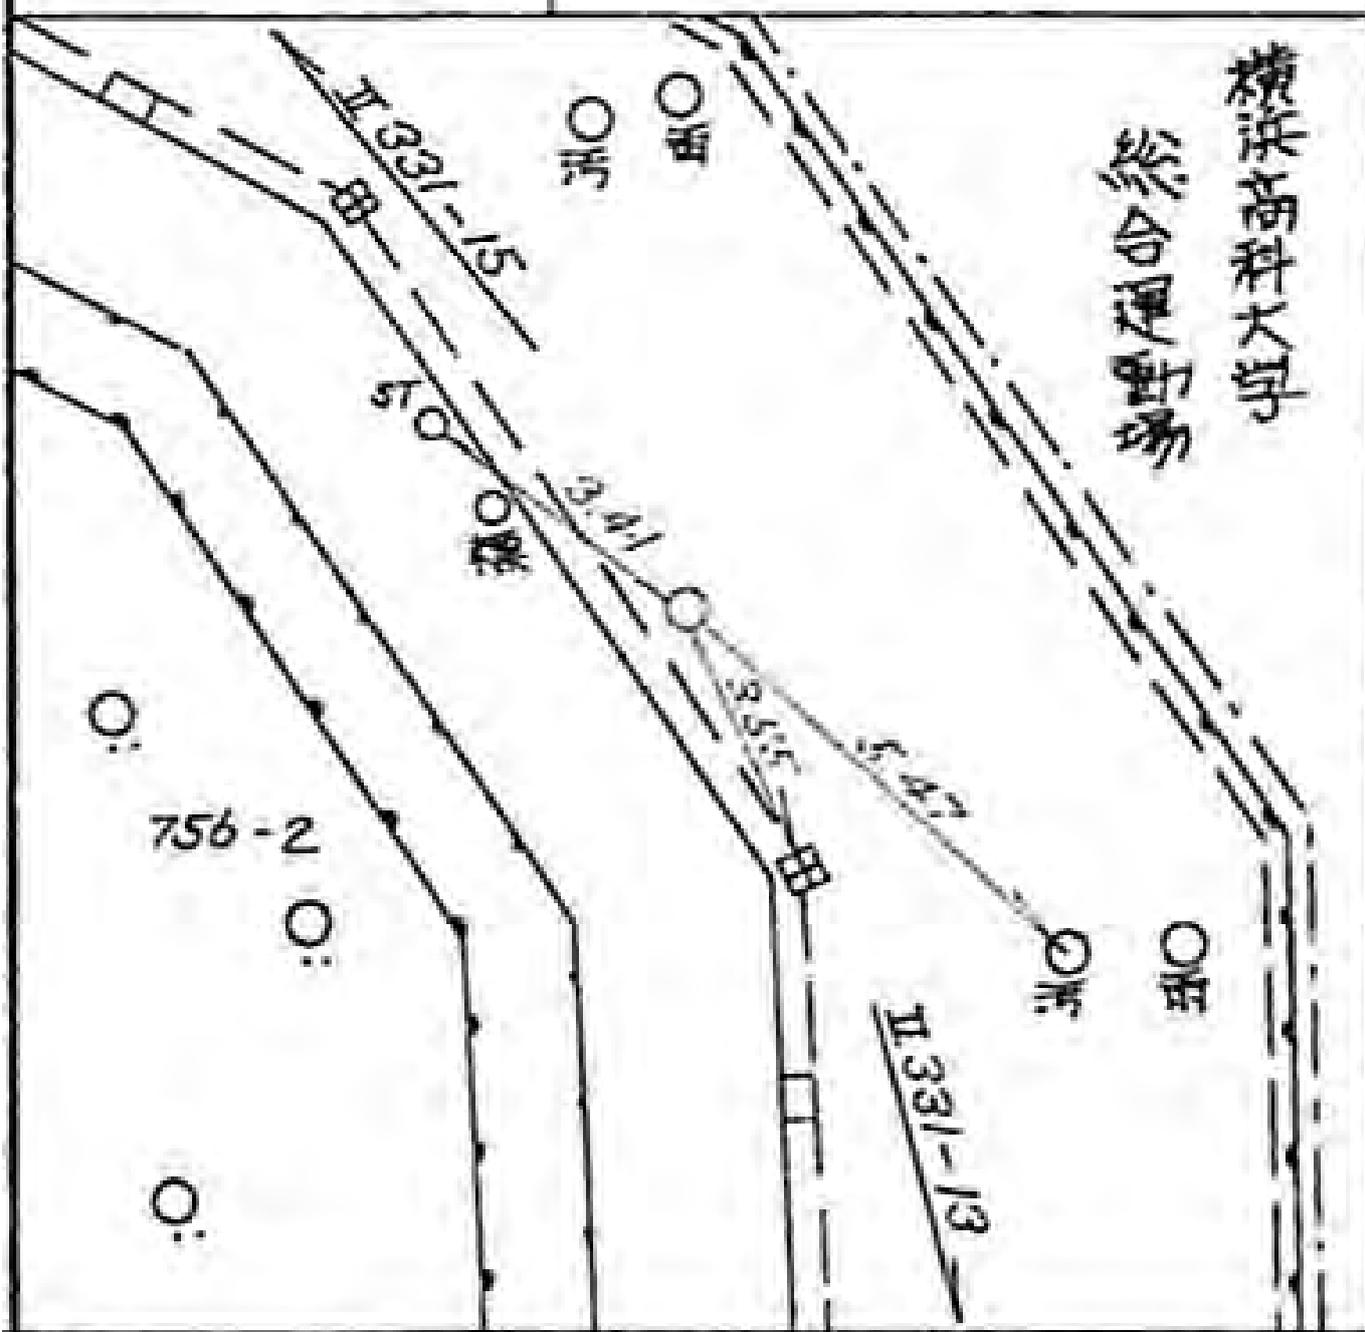

所在地

緑区西八朔町806番地先✓

標識ノ種類

金属標。鋌。木杭

点番号

15


線番号

II 331

要

図

キザミ

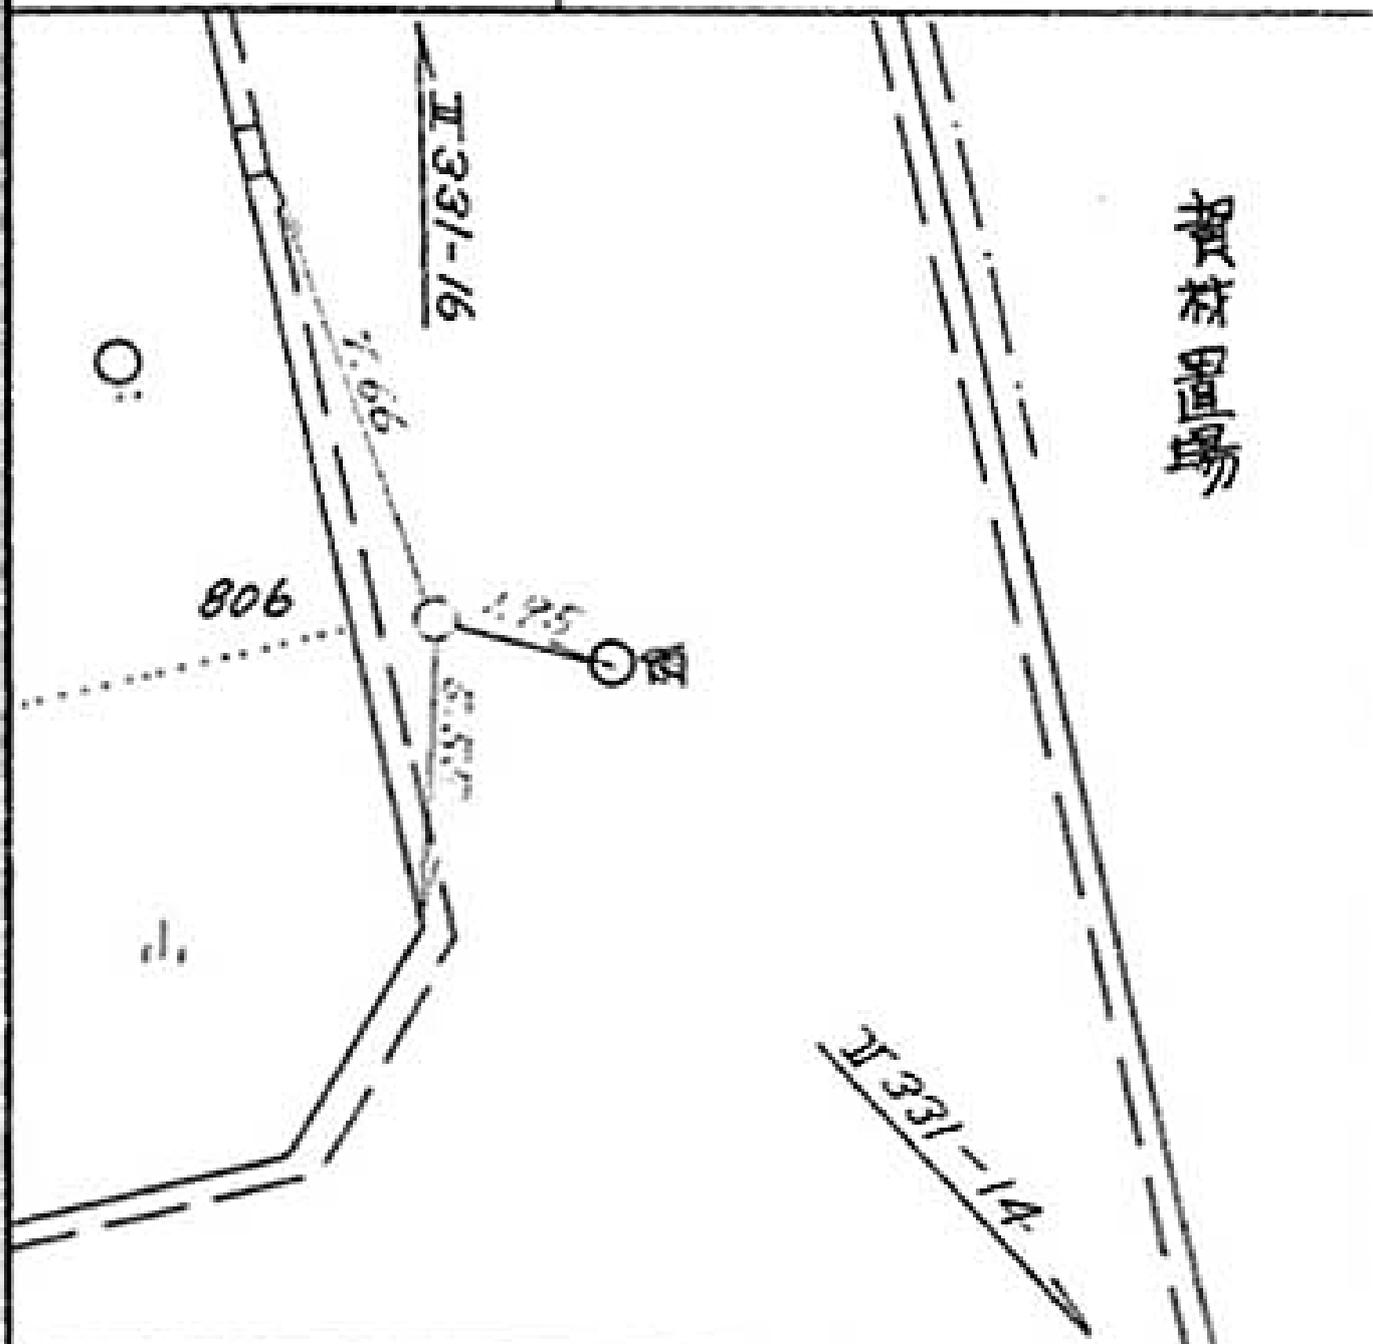

所在地

緑区西八朔町 814 / 1 番地先 ✓

標識ノ種類

金属標。鋏。木杭

キザミ


点番号

16


線番号

II331

要 図

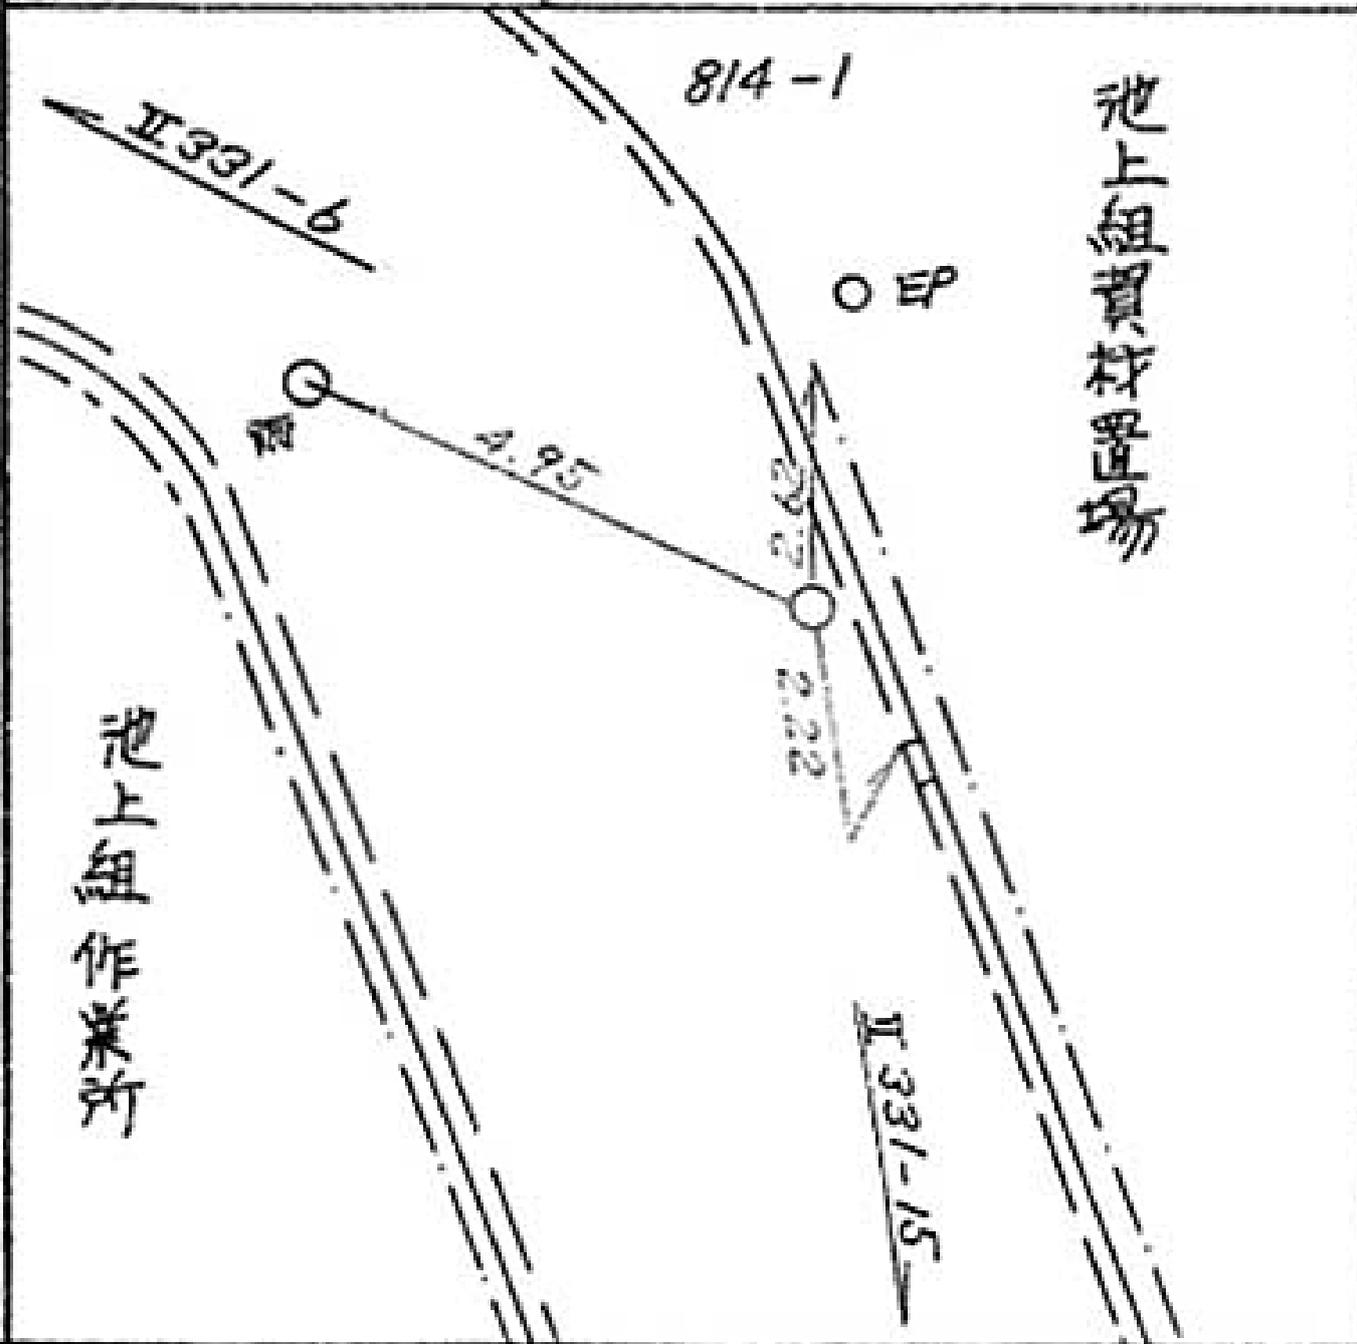

線 番 号	点 番 号	標 識 ノ 種 類	所 在 地
II 336	1	<div style="border: 1px solid black; border-radius: 50%; padding: 5px; display: inline-block;">金属標</div> ・ 鋌 ・ 木杭 キザミ	磯子区杉田六丁目8番31地先
要 図			

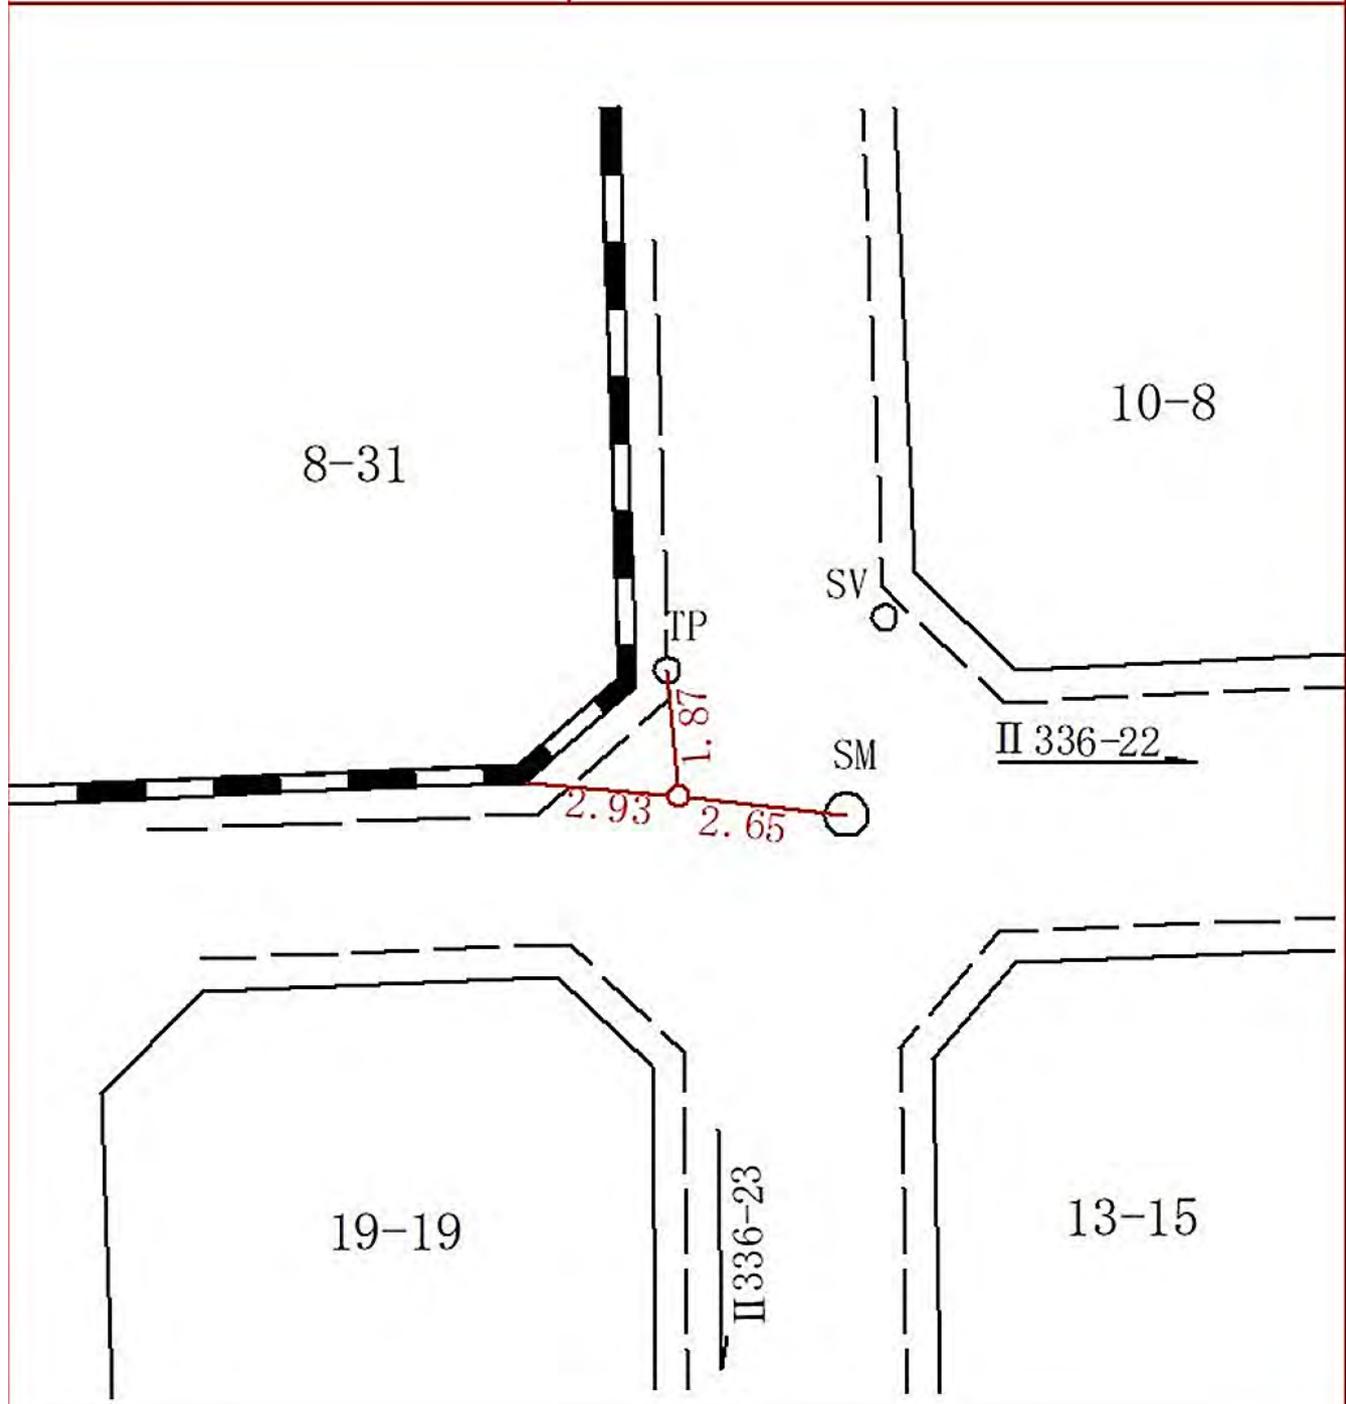

所在地

磯子区杉田六丁目六九九番地先

標識ノ種類

木杭。標石。刻印

鋳。鑄物杭 **金属標**


点番号

- 2


線番号

II 336

要 図

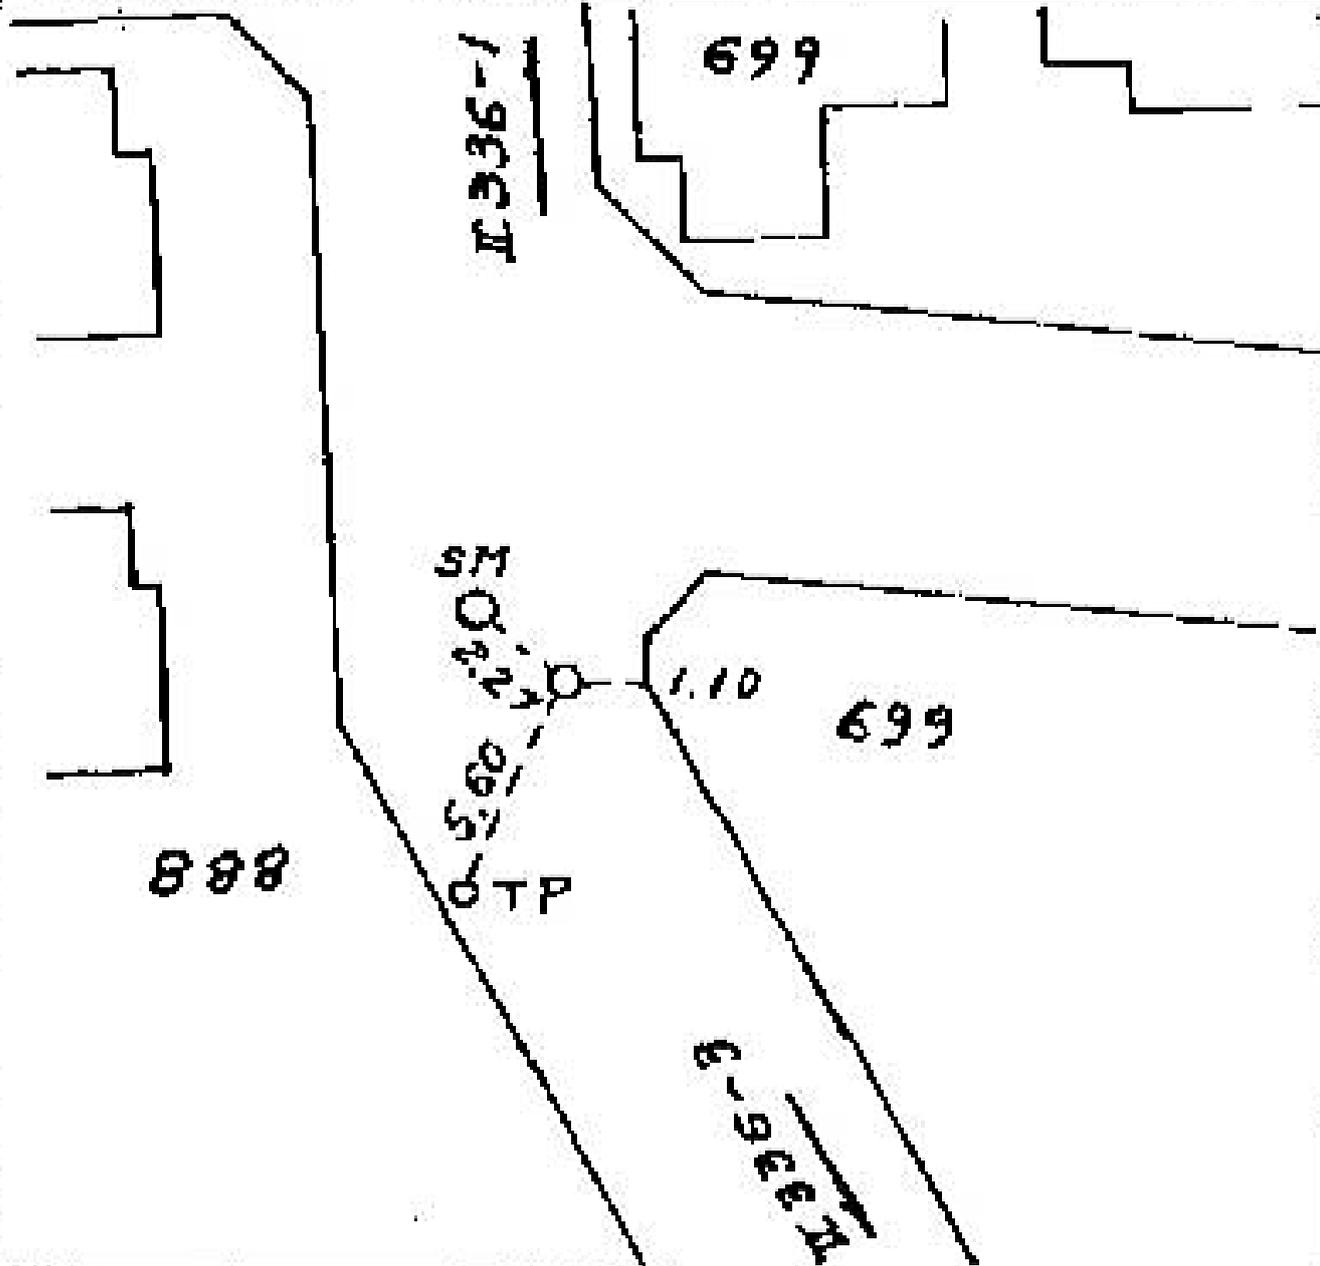

線番号	点番号	標識ノ種類	所在地
II 336	- 3	木杭。標石。刻印	磯子区杉田六丁目六九九番地地先
要 図		鋌。鑄物杭 (金属標)	

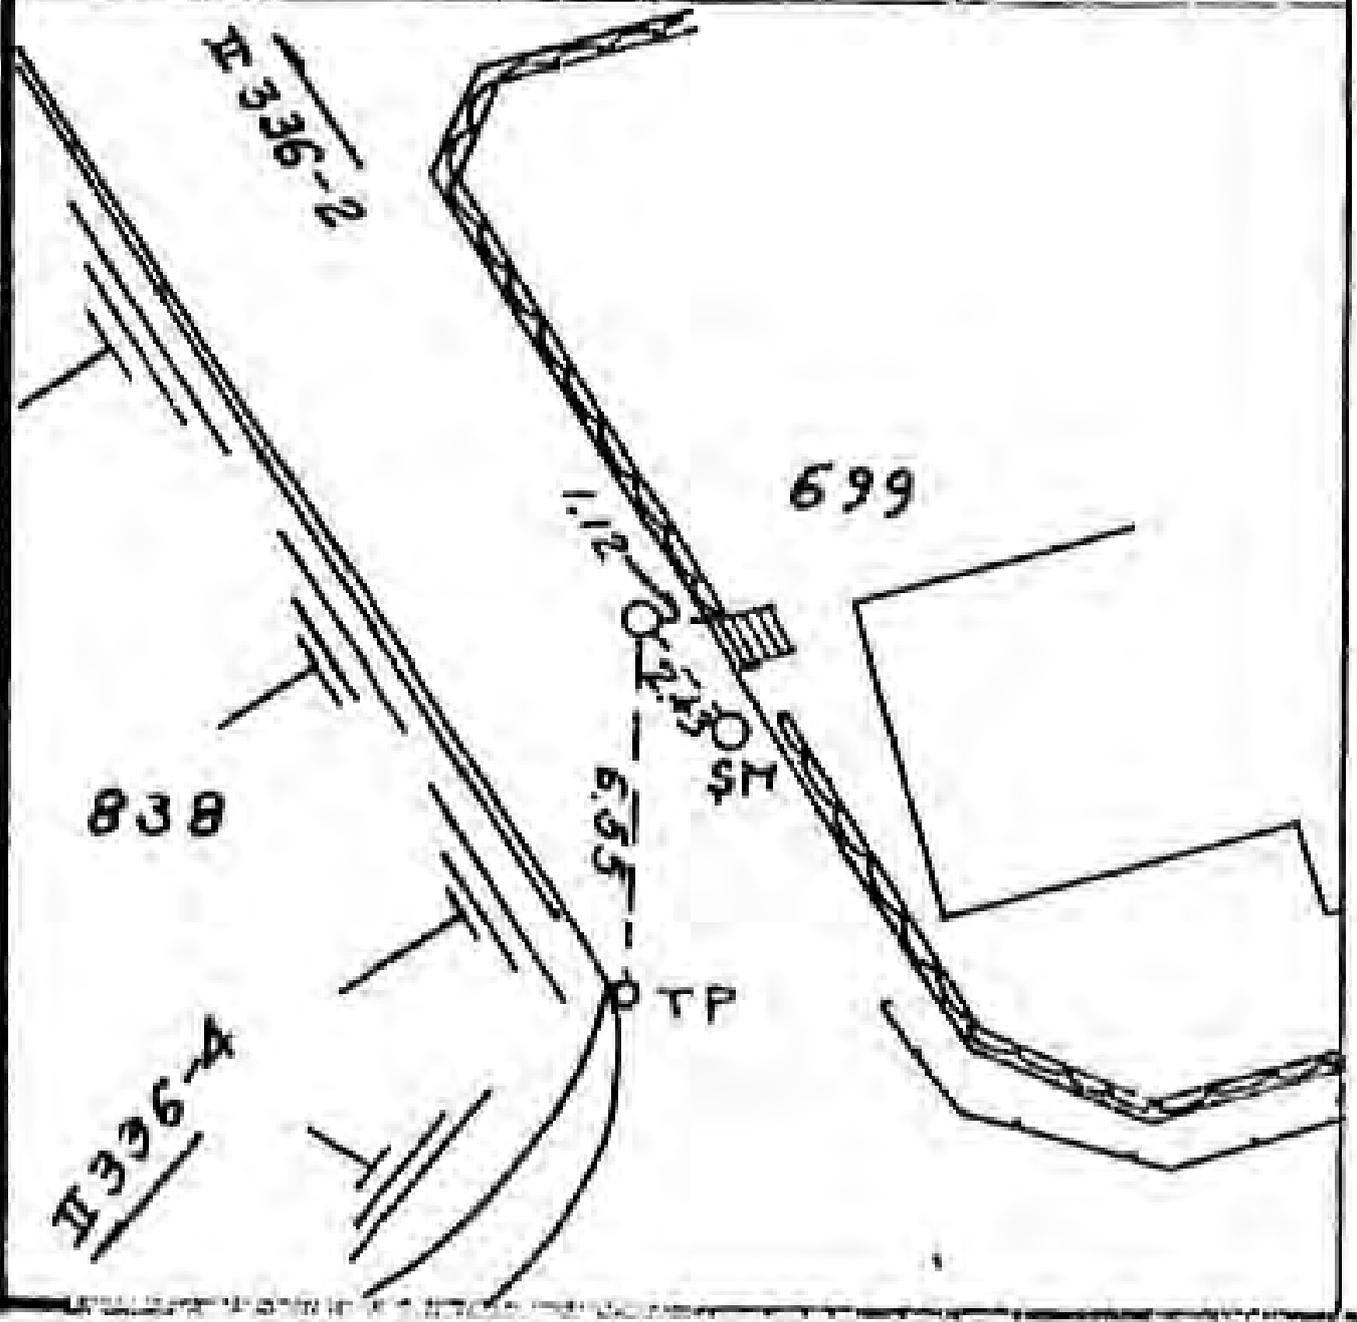

所在地

磯子区杉田七丁目八三六番地先

標識ノ種類

木杭。標石。刻印

鋳。鑄物杭



点番号


-5

線番号

II 336

要

図

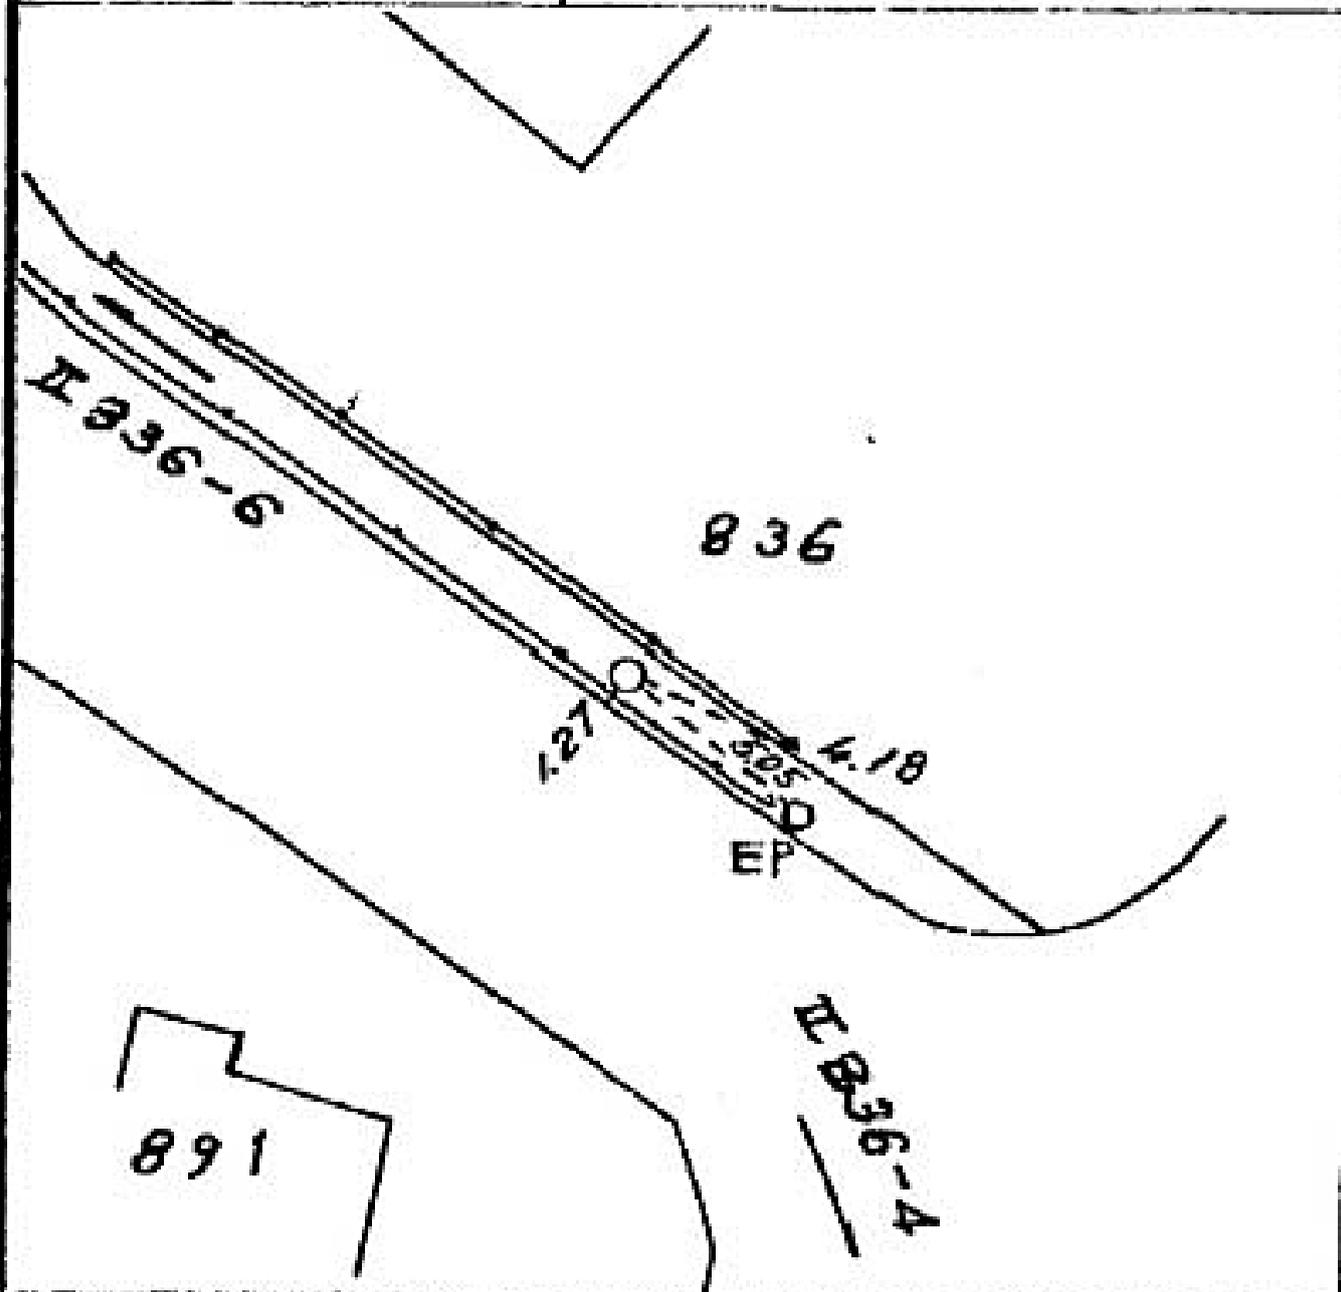

所在地

磯子区杉田七丁目八九四番地先

標識ノ種類

木杭。標石。刻印

鋳。鑄物杭



線番号


II 336

点番号

- 6

要

図

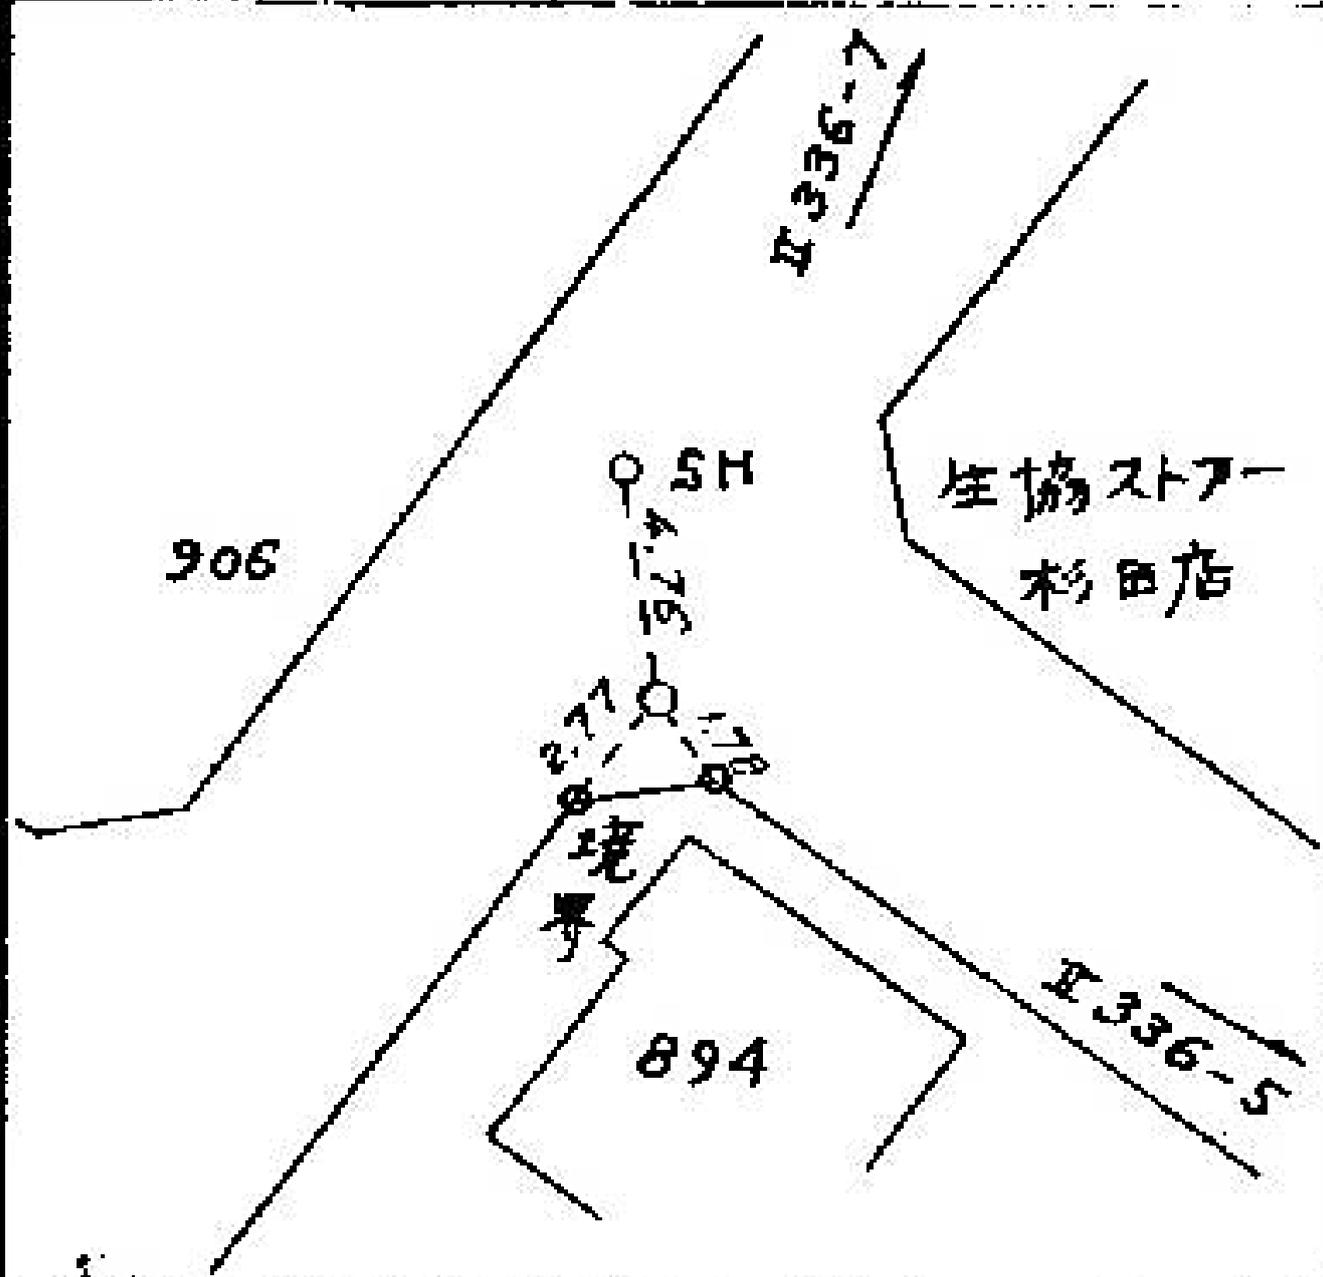

線  
番  
号

点  
番  
号

標 識 ノ 種 類

所  
在  
地

Ⅱ 336


7

金属標・鋏・木杭

キザミ


要 図

磯子区杉田六丁目7番12地先

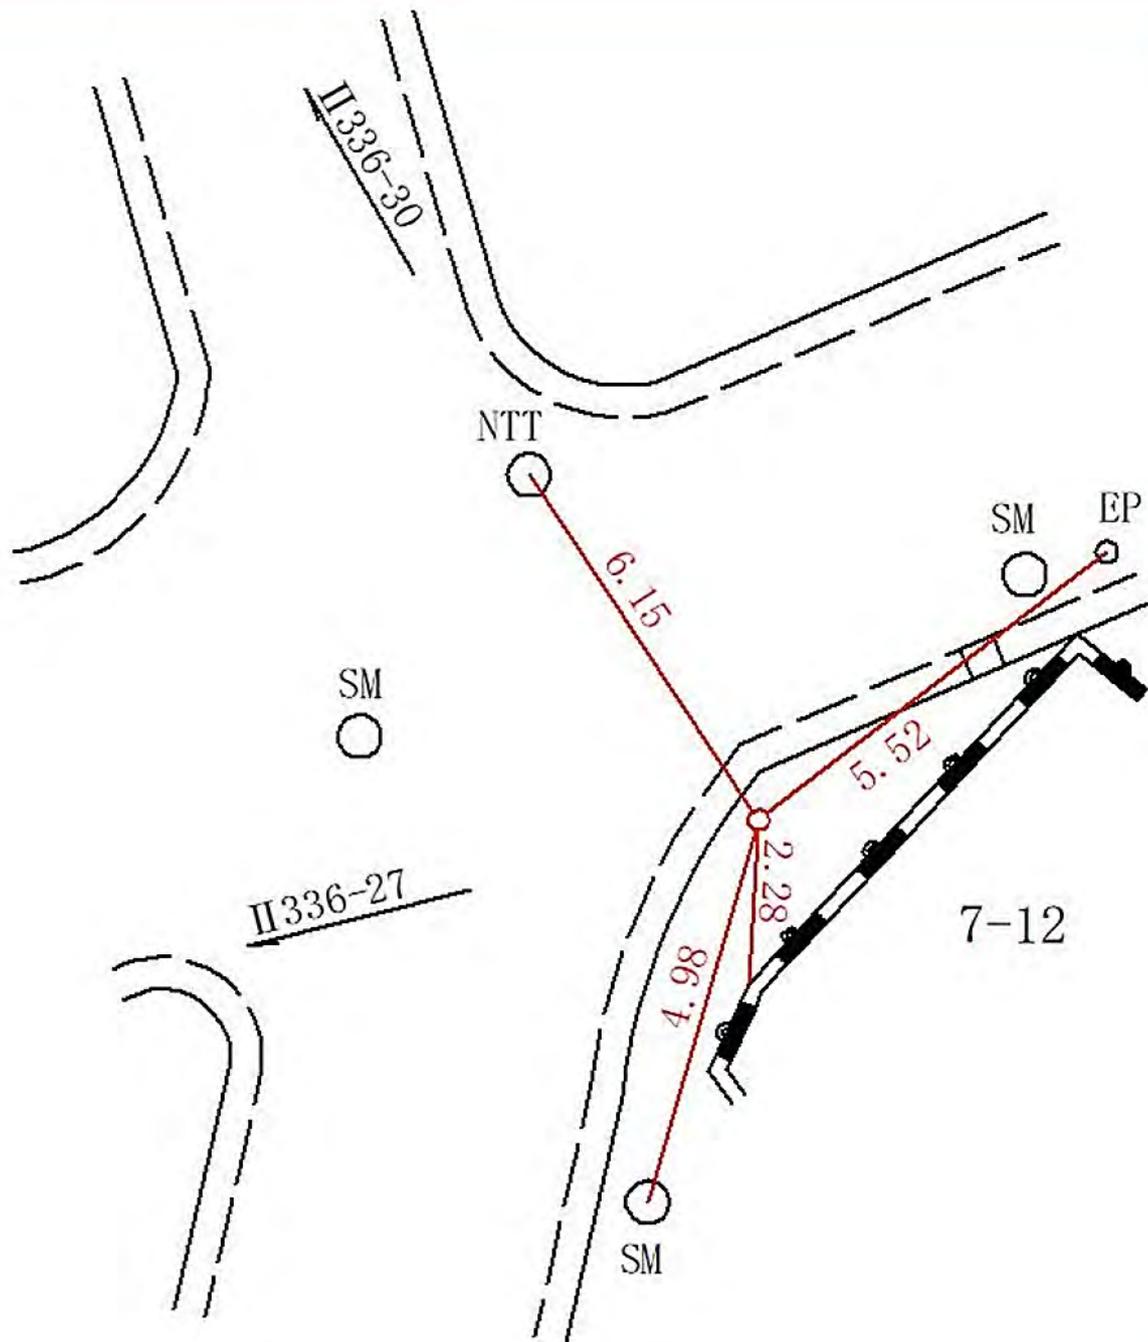

線番号	点番号	標識ノ種類	所在地
II 336	- 8	木杭。標石。刻印	磯子区杉田町一二一五番地先
要 図		鋳。鑄物杭 (金属標)	

1215

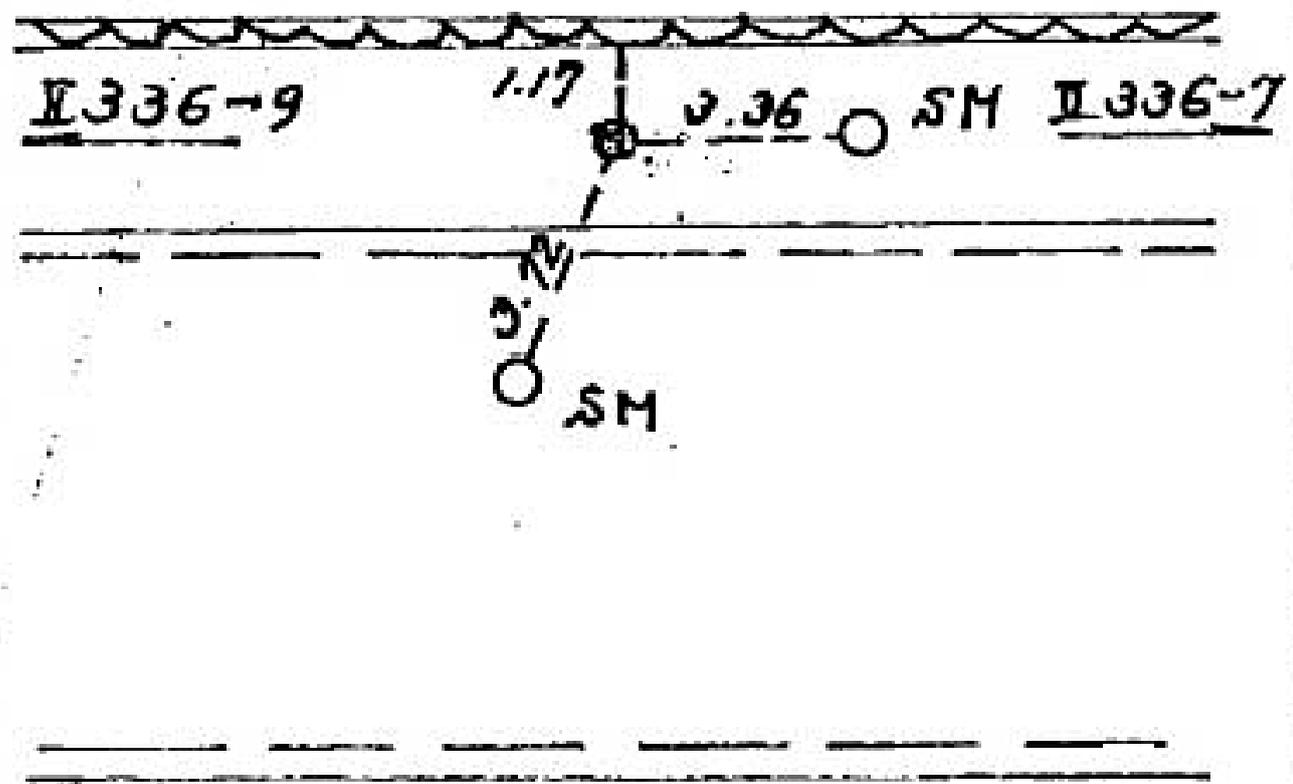

所在地

磯子区杉田坪谷町一八四一番地先

標識ノ種類

木杭。標石。刻印

鋳。鑄物杭 **金属標**

線番号


II 336

点番号


- 9

要

図

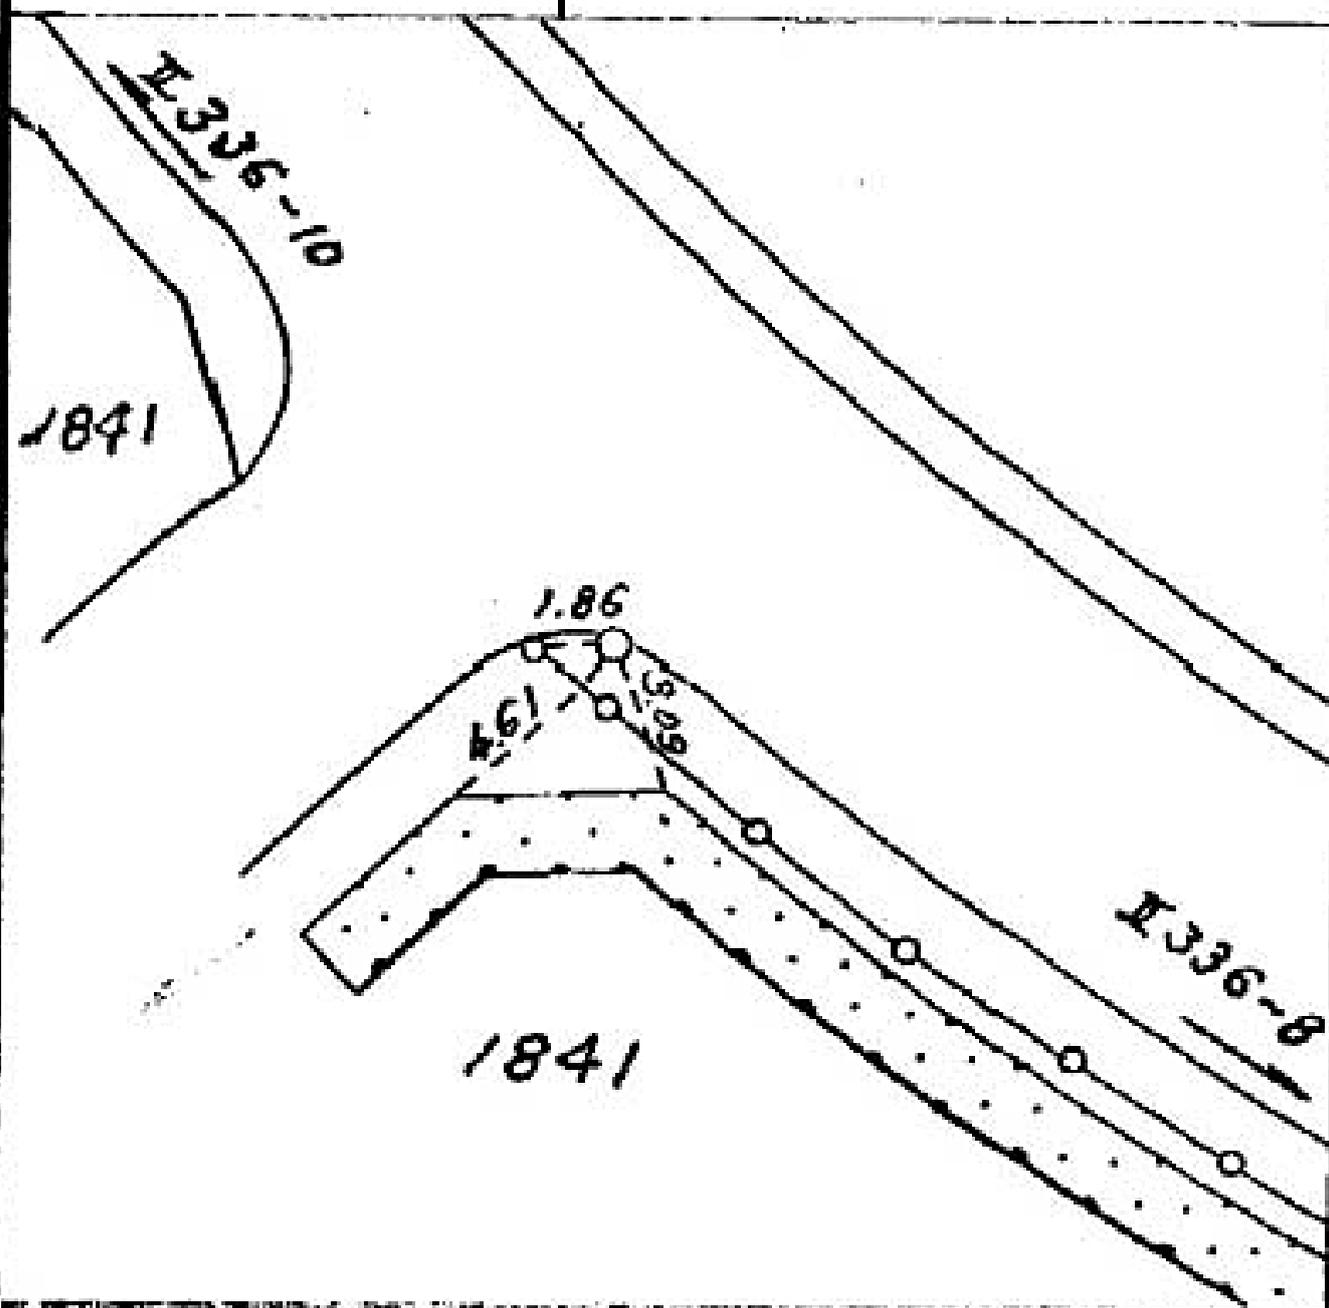

線 番 号	点 番 号	標 識 ノ 種 類	所 在 地
II 336	10	<div style="border: 1px solid black; border-radius: 50%; padding: 5px; display: inline-block;">金属標</div> ・鋸・木杭 キザミ	磯子区杉田坪呑1番4地先
要 図			

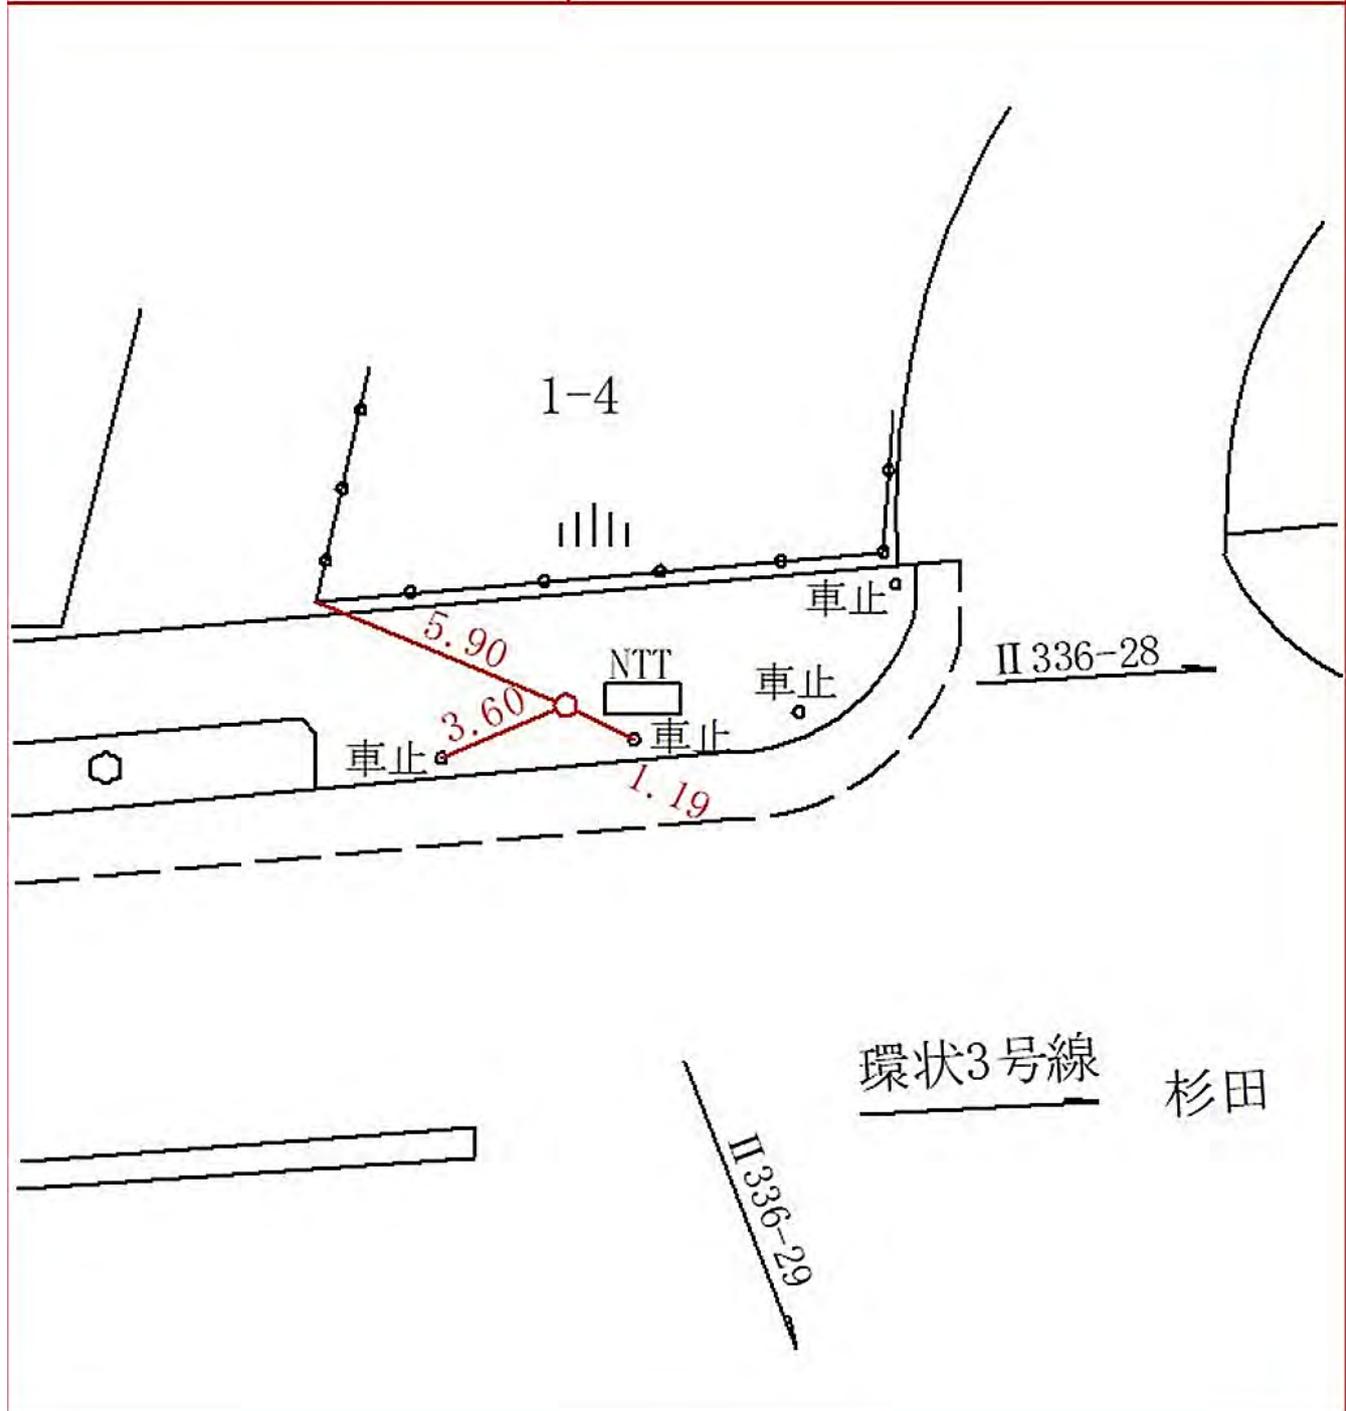

所在地

金沢区富岡西四丁目二八〇五番地先

標識ノ種類

木杭。標石。刻印

鎮。鑄物杭 **金属標**

**金属標**


点番号

11

線番号

II 336

要 図

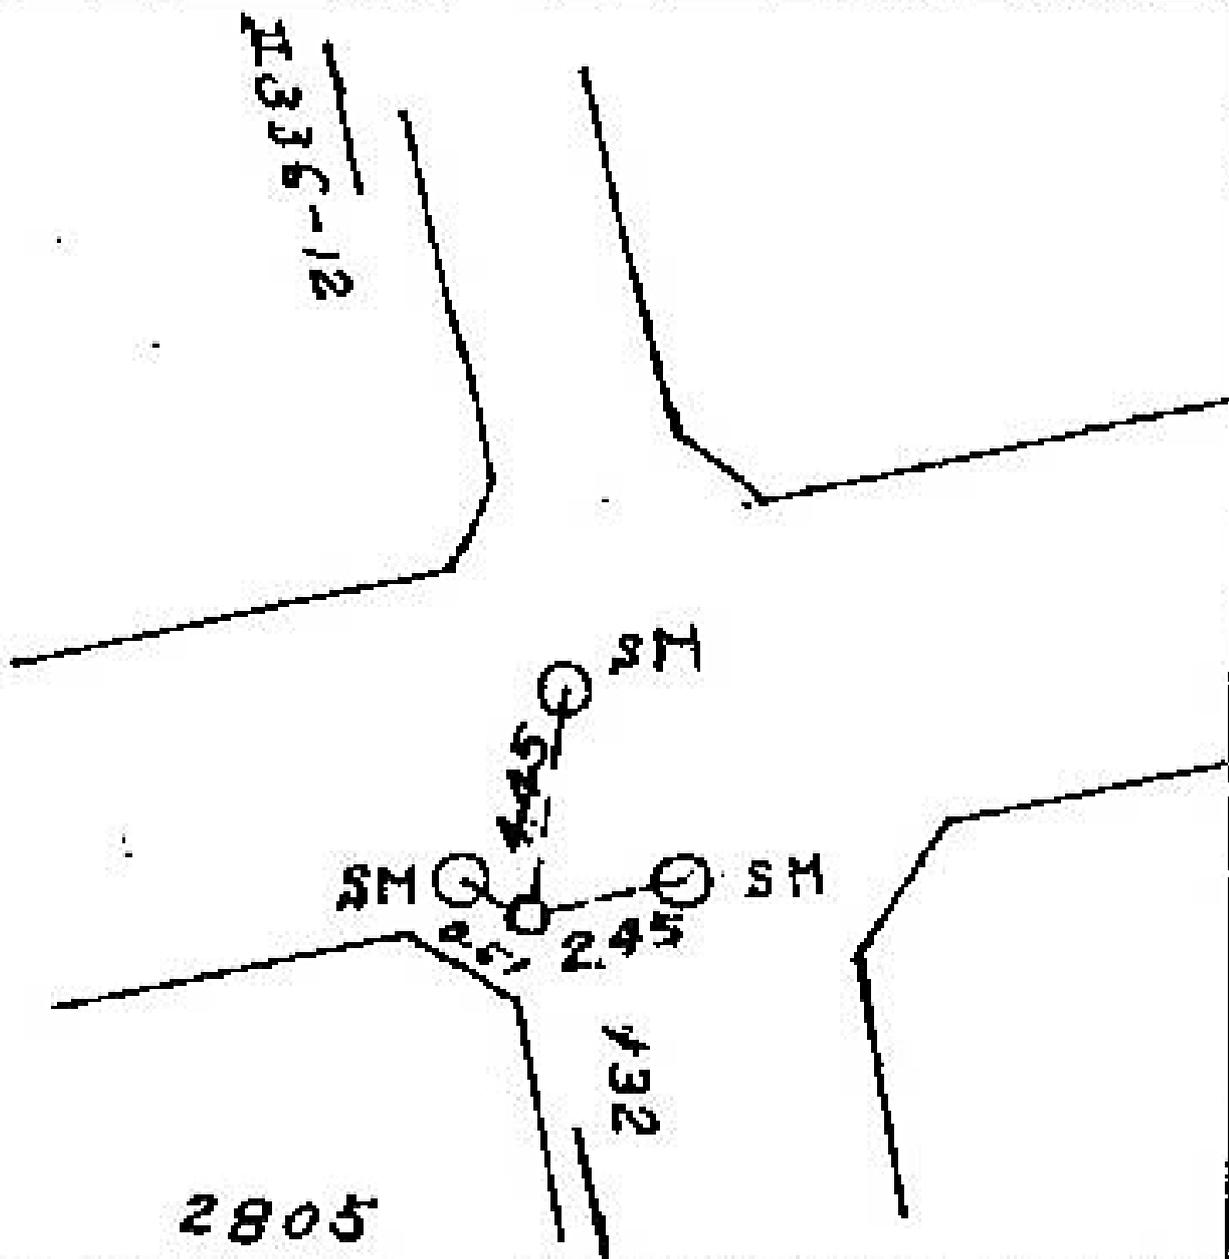

所在地

金沢区富岡西一丁目二八八一番地先

標識ノ種類

木杭。標石。刻印

鋳。鑄物杭 **金属標**

線番号

II 336

点番号

-12

要

図

造成地

E1-95613

10.45

2.94

OF  
0.90

2881

II 336-11

所在地 金沢区富岡西一丁目二八九〇番地先

標識ノ種類

木杭。標石。刻印

鋳。鑄物杭 **金属標**

線番号


点番号

II336

-13

要 図

2890

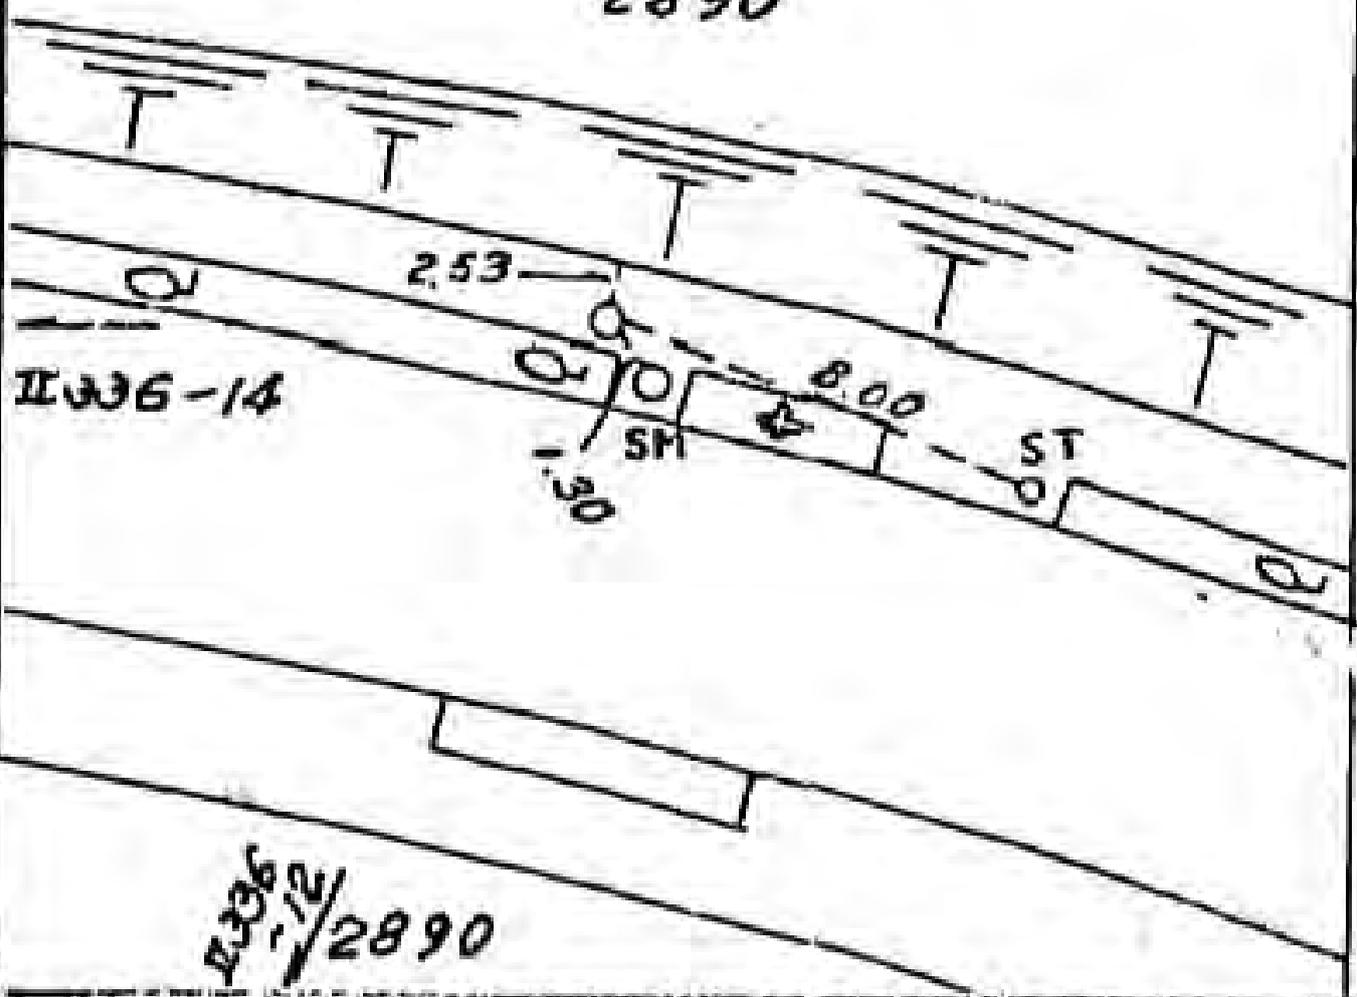

所在地

金沢区富岡西一丁目二八九〇番地先

標識ノ種類

木杭。標石。刻印

鋳。鑄物杭

金属標

点番号

-14


線番号

II 336

要 図

市立小田小学校

2880

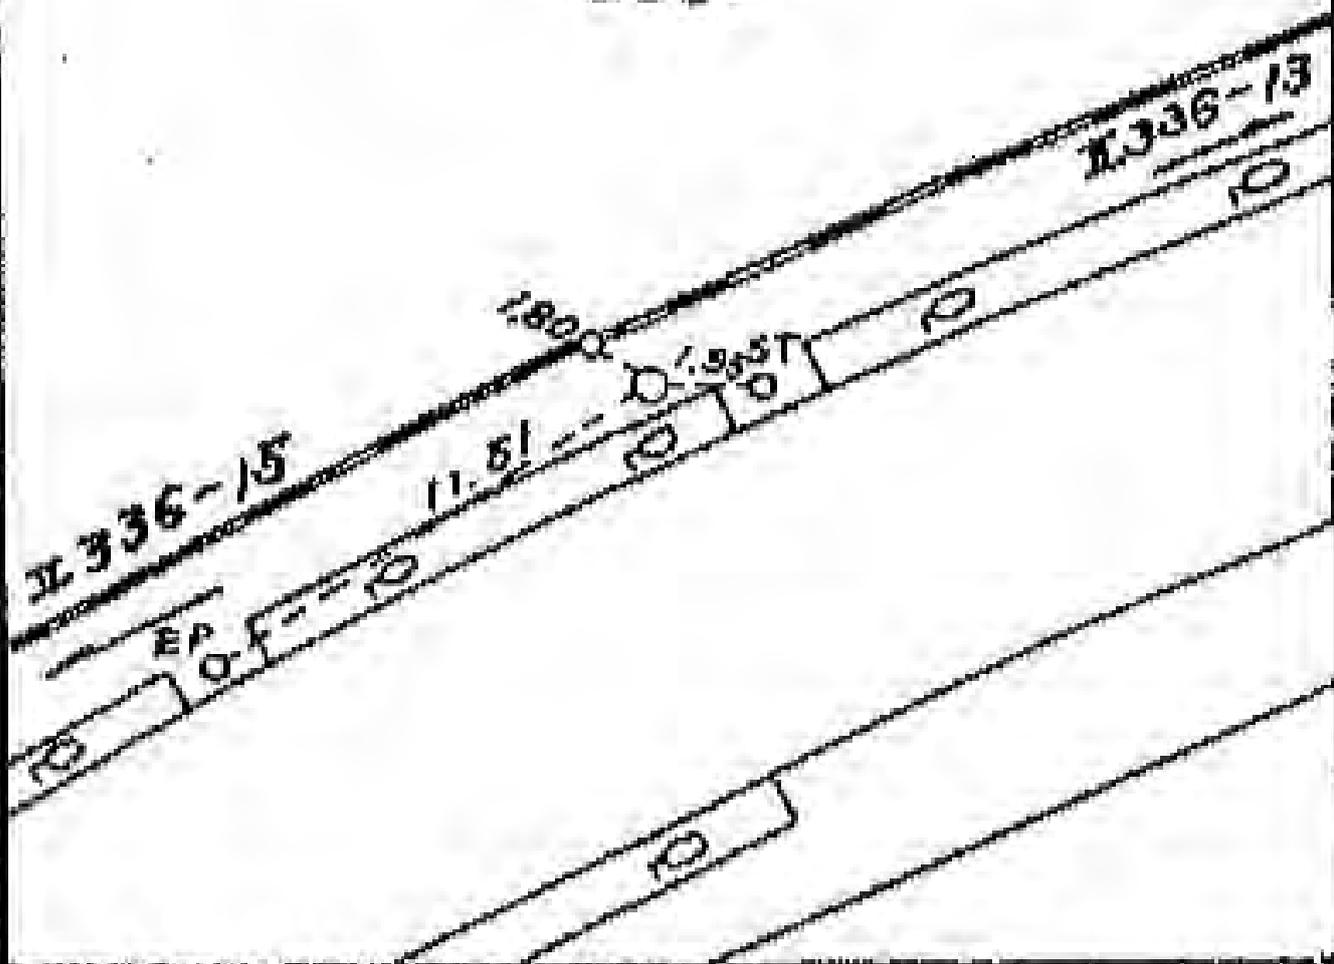

所在地

金沢区富岡西一丁目二八六〇番地先

標識ノ種類

木杭。標石。刻印

鋳。鑄物杭 **金属標**


線番号

II336


点番号

-15

要 図

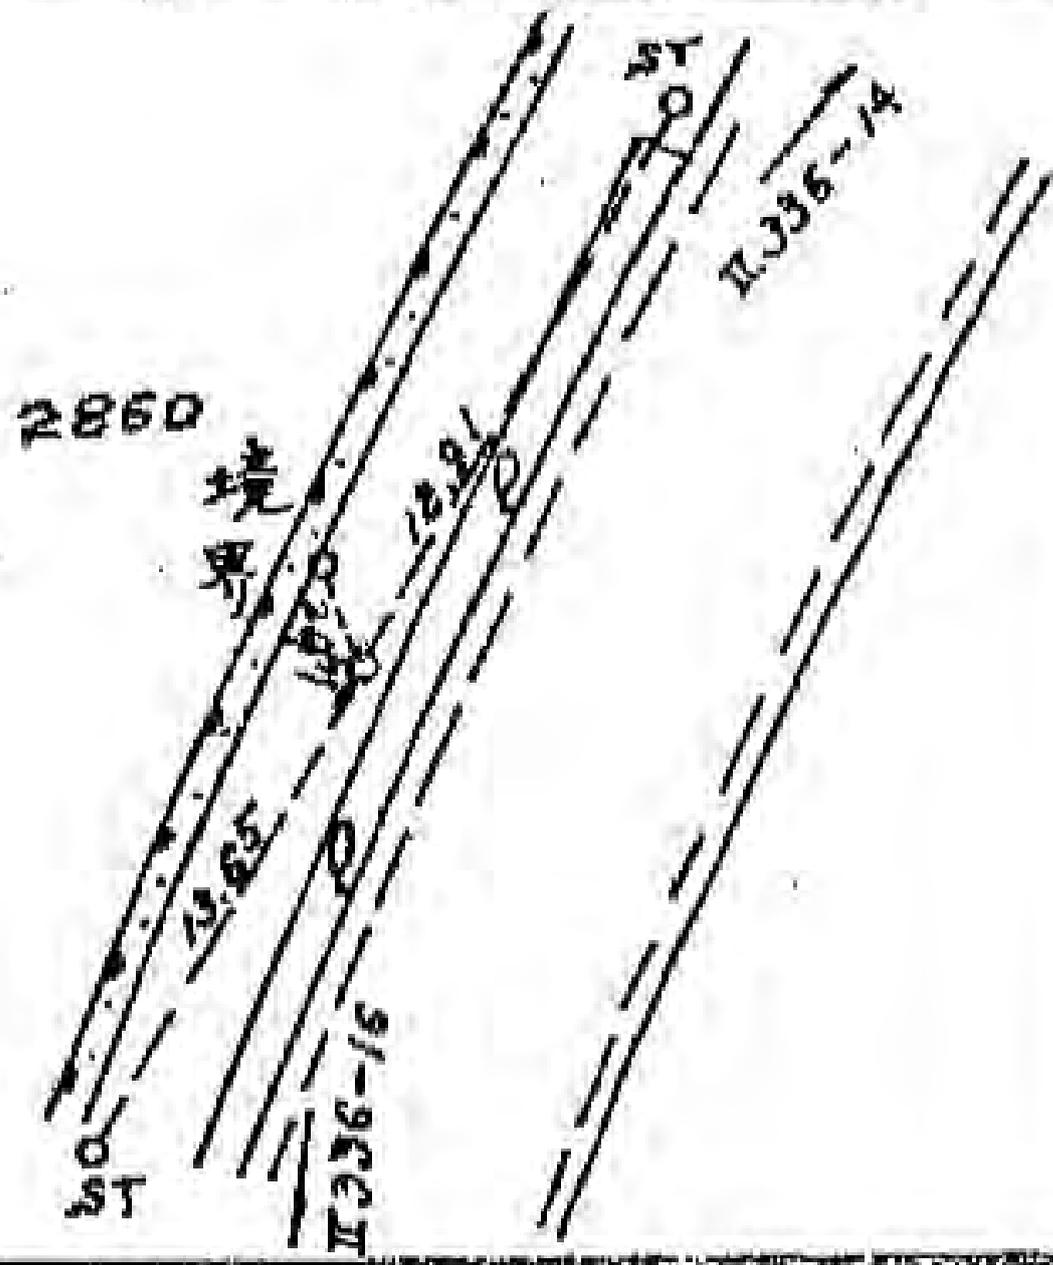

線番号	点番号	標識ノ種類	所在地
II 336	- 16	木杭。標石。刻印	金沢区富岡西一丁目二八六〇番地先
要 <input checked="" type="checkbox"/>		鋳。鑄物杭 <b>金属標</b>	

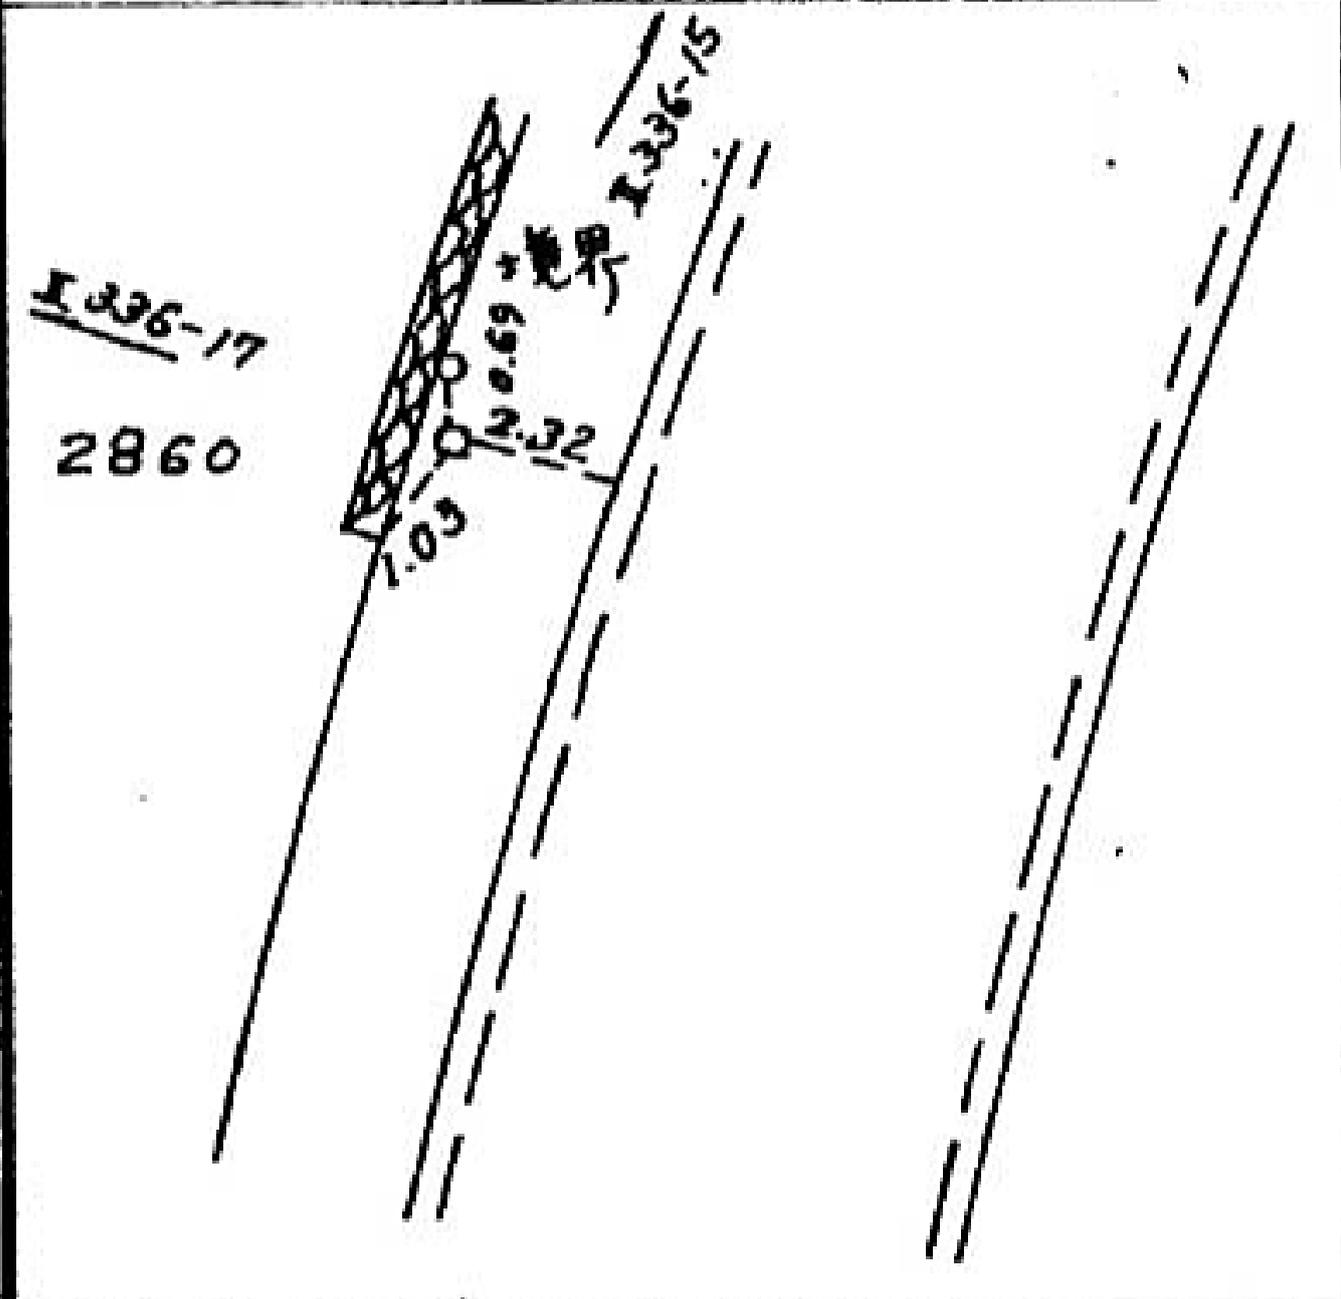

所在地

磯子区杉田八丁目二〇一四番地先

標識ノ種類

木杭。標石。刻印

鋌。鑄物杭




点番号

- 17

線番号

II 336

要 図

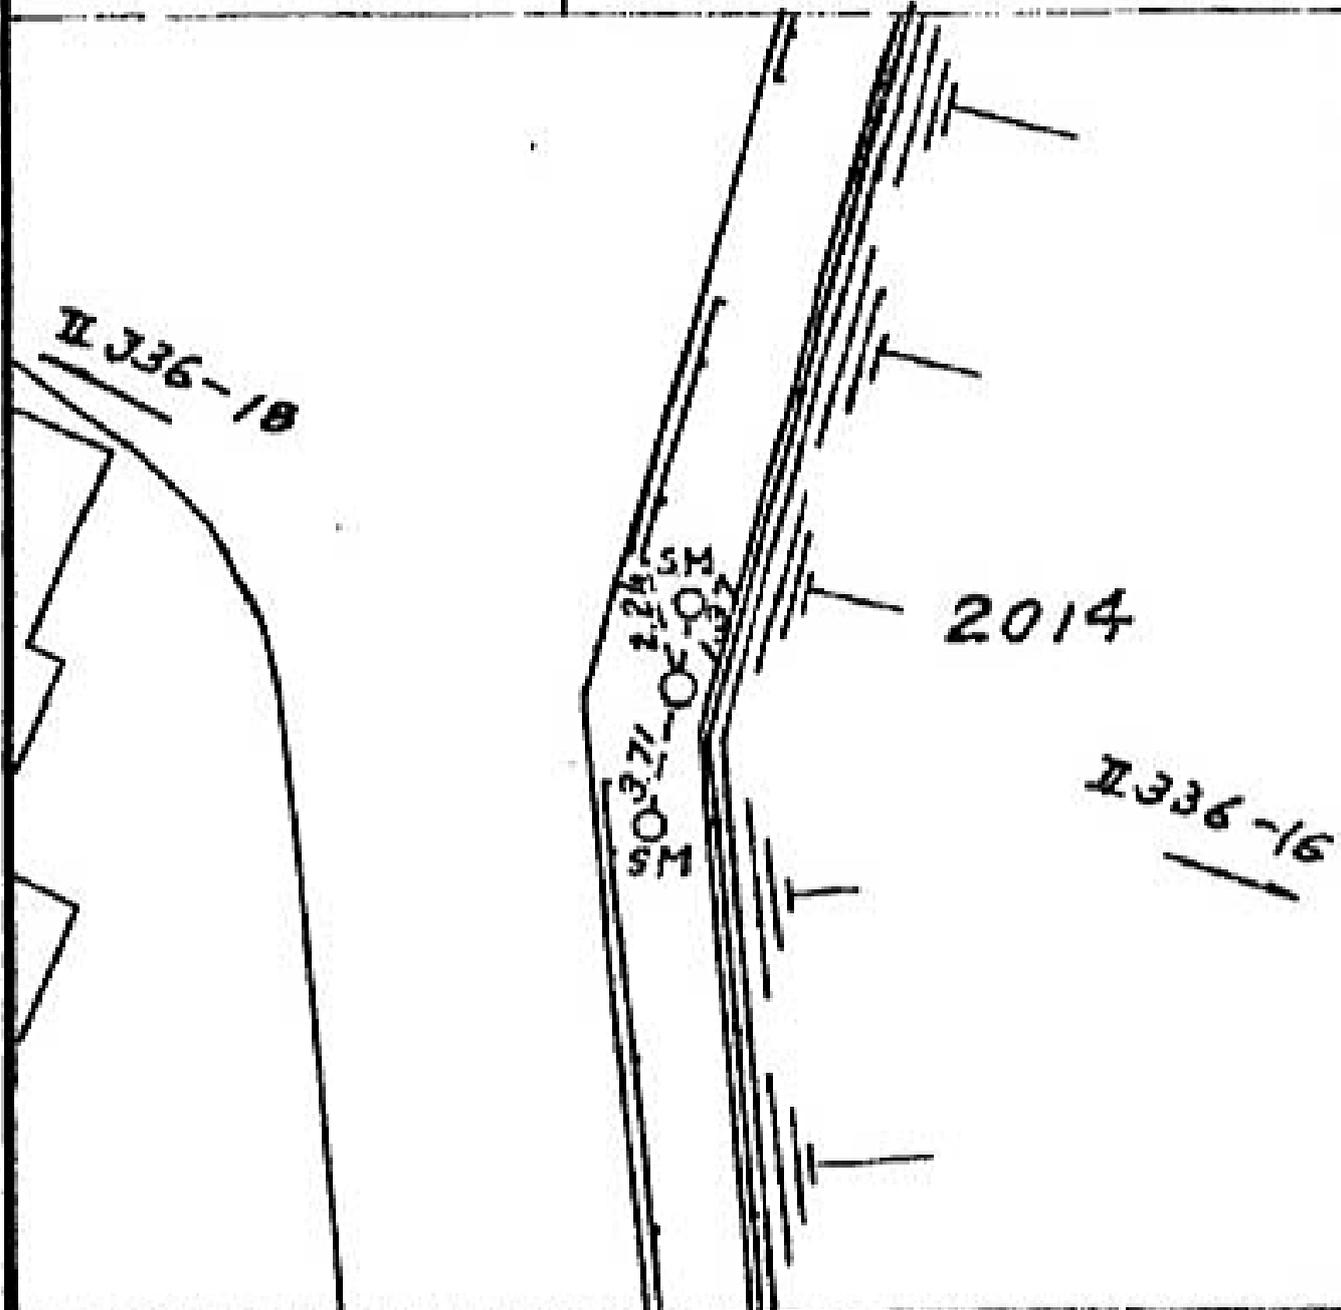

所在地

磯子区杉田八丁目二〇三三番地先

標識ノ種類

木杭。標石。刻印

鋳。鑄物杭

金属標


点番号

- 18


線番号

II 336

要 図

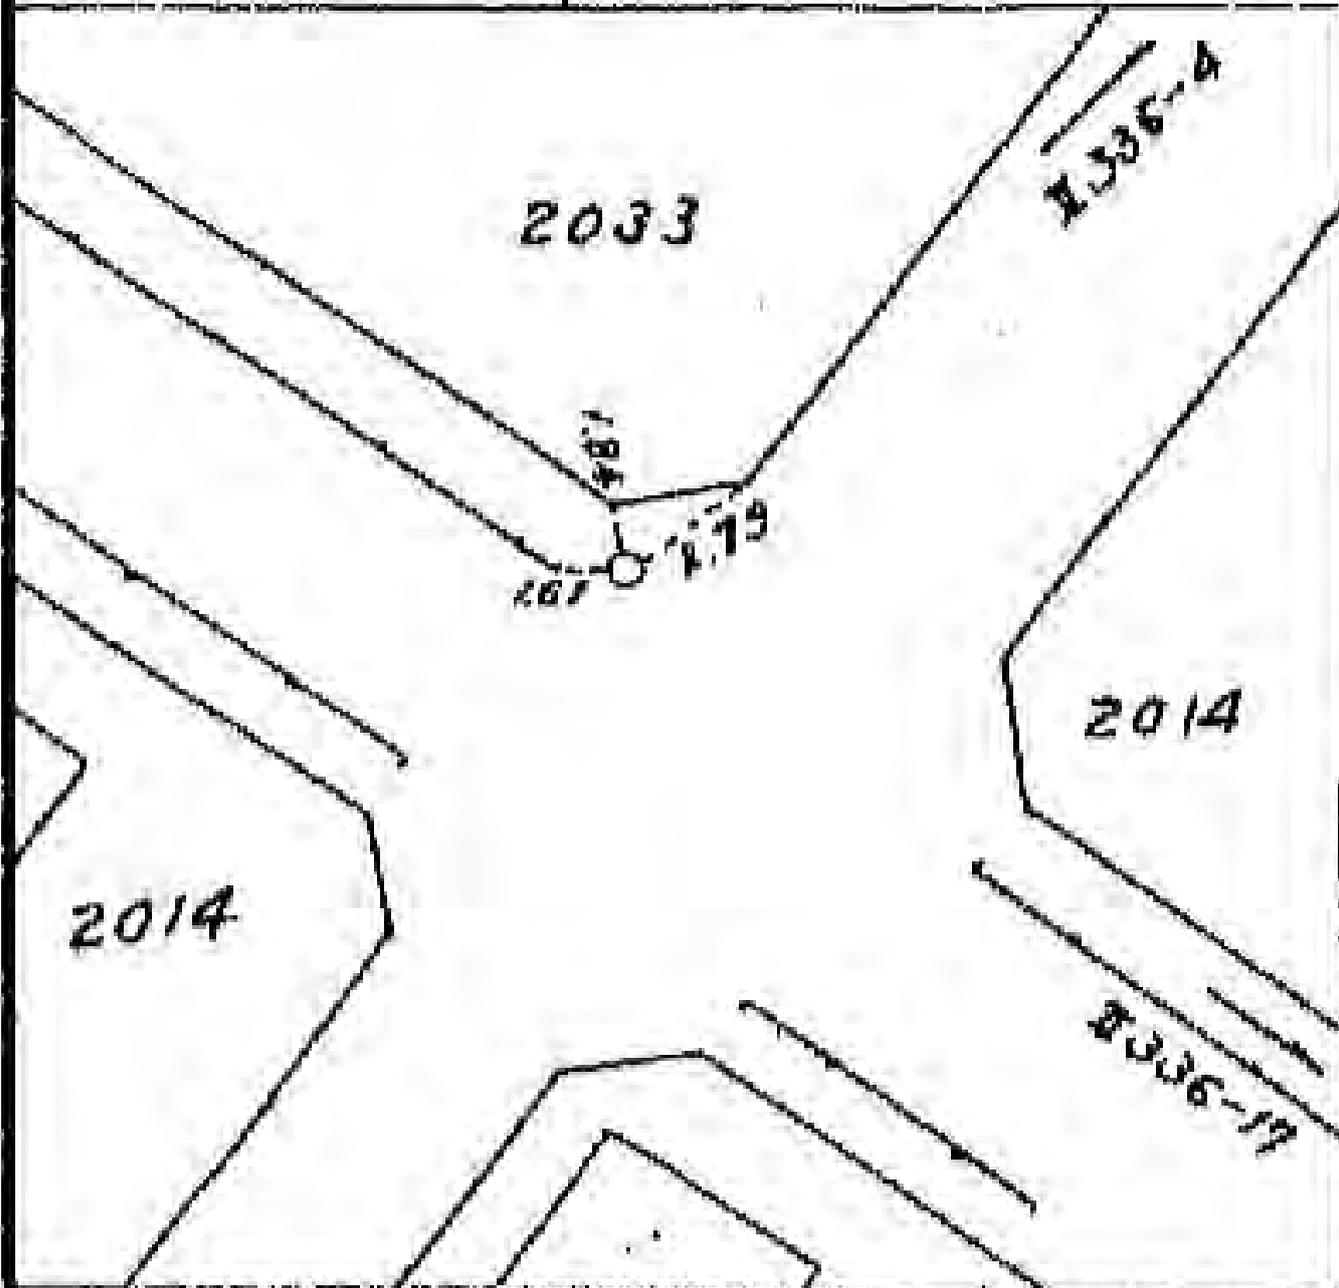

線 番 号	点 番 号	標 識 ノ 種 類	所 在 地
II 336	19	<div style="border: 1px solid black; border-radius: 50%; padding: 5px; display: inline-block;">金属標</div> ・鋏・木杭 キザミ	金沢区富岡西一丁目73番地先
要 図			

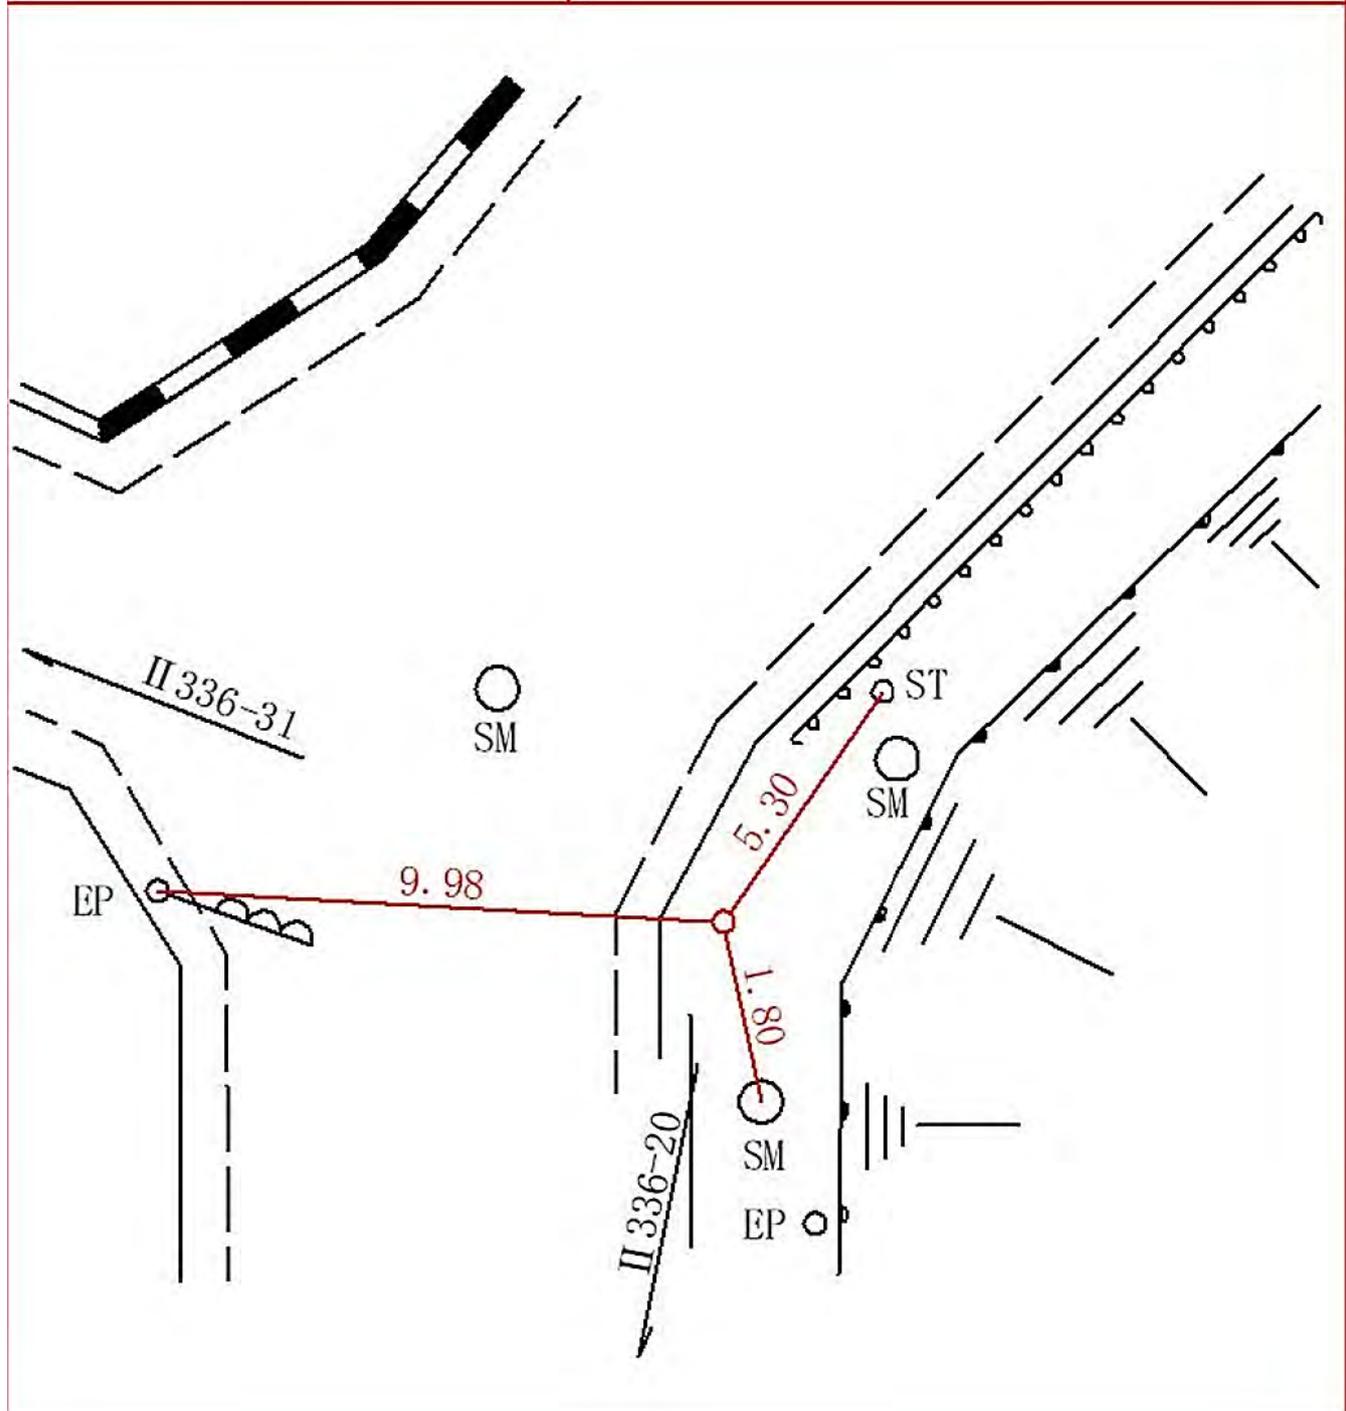

所在地

金沢区富岡西一丁目73番地先

標識ノ種類

金属標・鋌・木杭

キザミ


点番号

20

線番号

II 336

要図

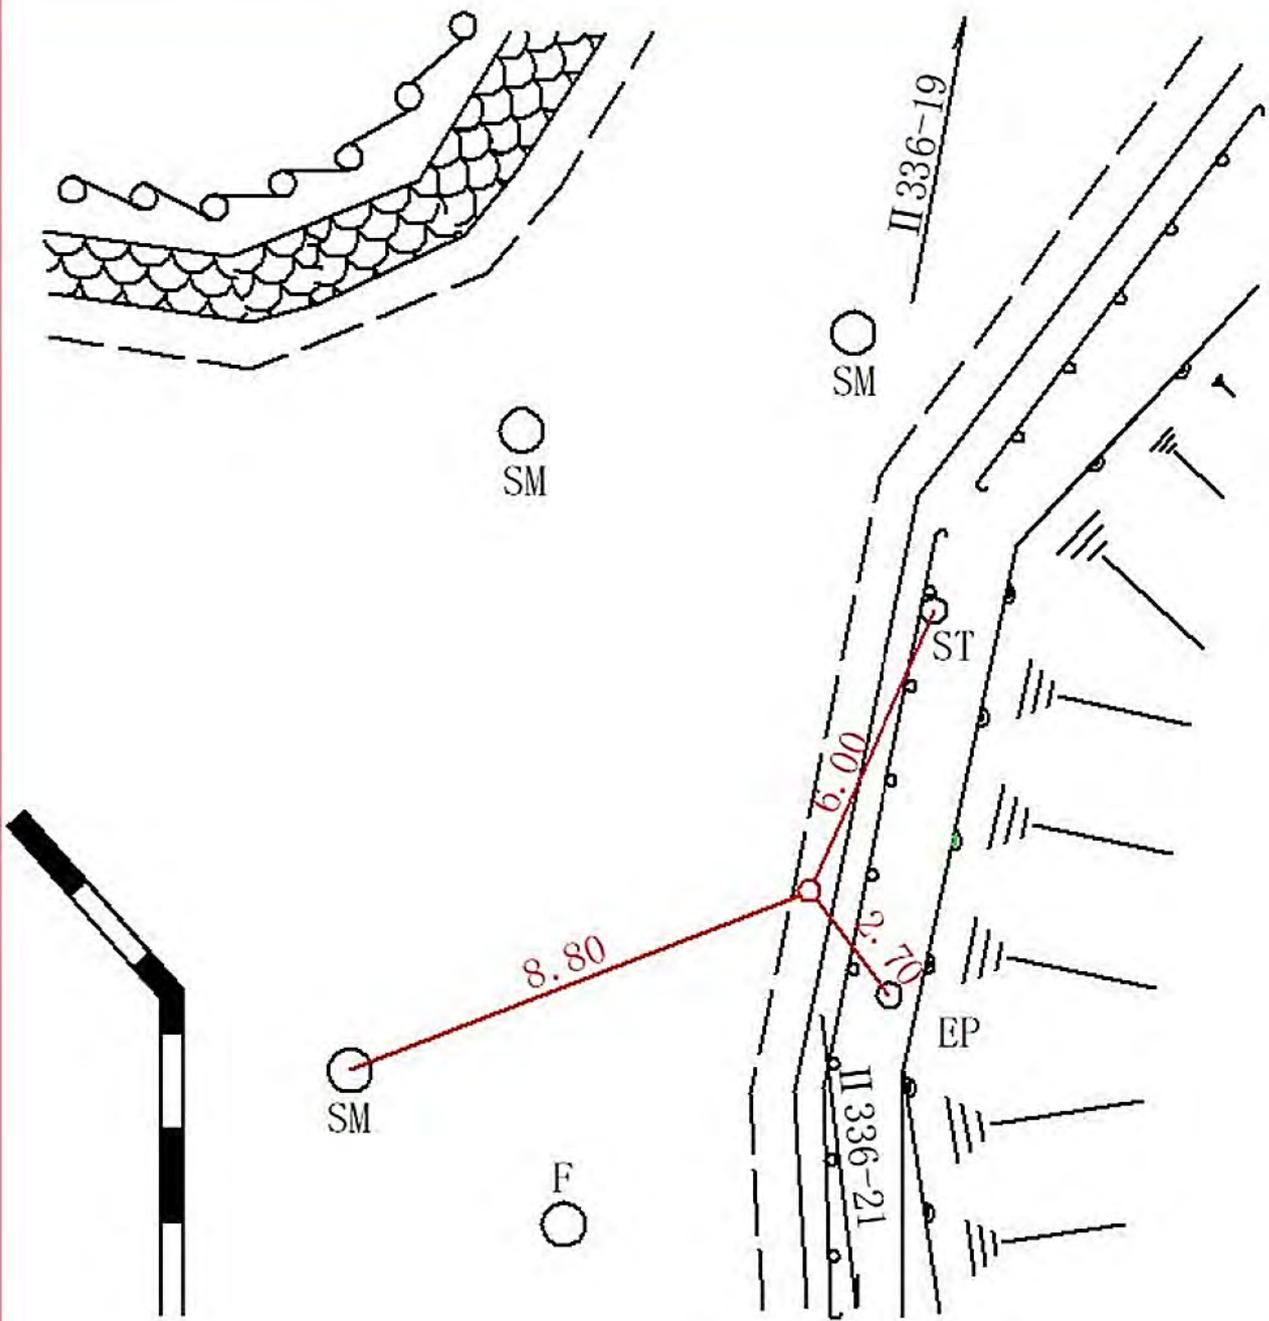

線  
番  
号

点  
番  
号

標 識 ノ 種 類

所  
在  
地

Ⅱ 336


21

金属標・鋸・木杭


キザミ

要 図


金沢区富岡西四丁目40番地先

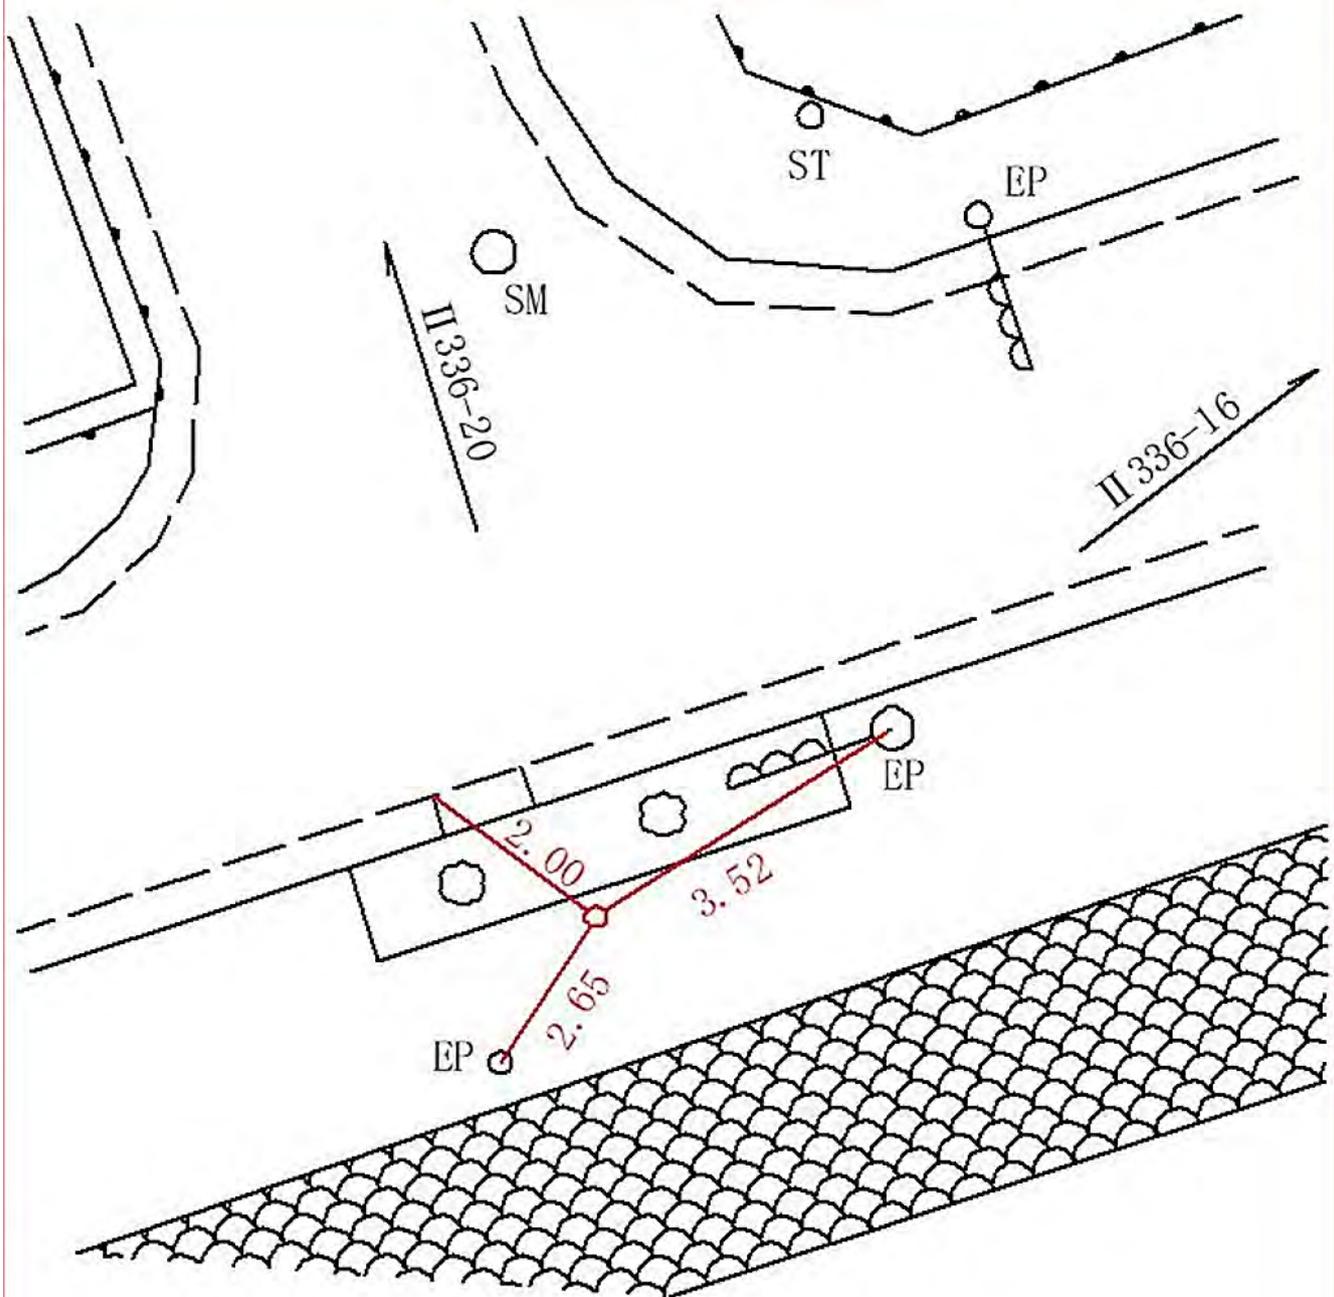

線 番 号	点 番 号	標 識 ノ 種 類	所 在 地
Ⅱ 336	22	<div style="border: 1px solid black; border-radius: 50%; padding: 5px; display: inline-block;">金属標</div> ・ 鋏 ・ 木杭 キザミ	磯子区杉田六丁目13番1地先
要 図			

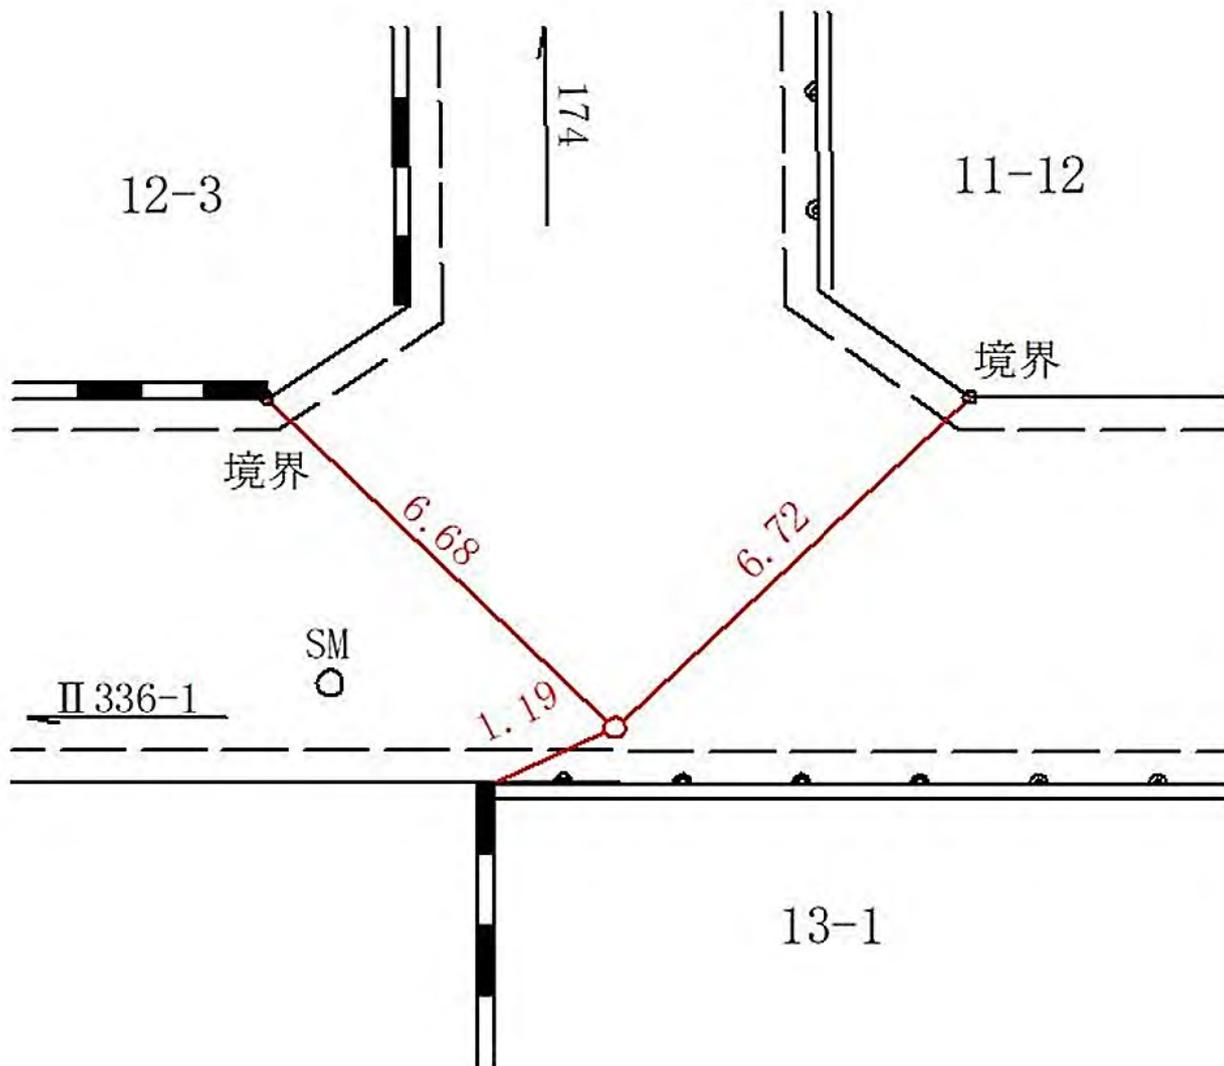

線 番 号	点 番 号	標 識 ノ 種 類	所 在 地
II 336	23	<div style="border: 1px solid black; border-radius: 50%; padding: 5px; display: inline-block;">金属標</div> ・ 鋏 ・ 木杭 キザミ	磯子区杉田六丁目21番6地先
要 図			

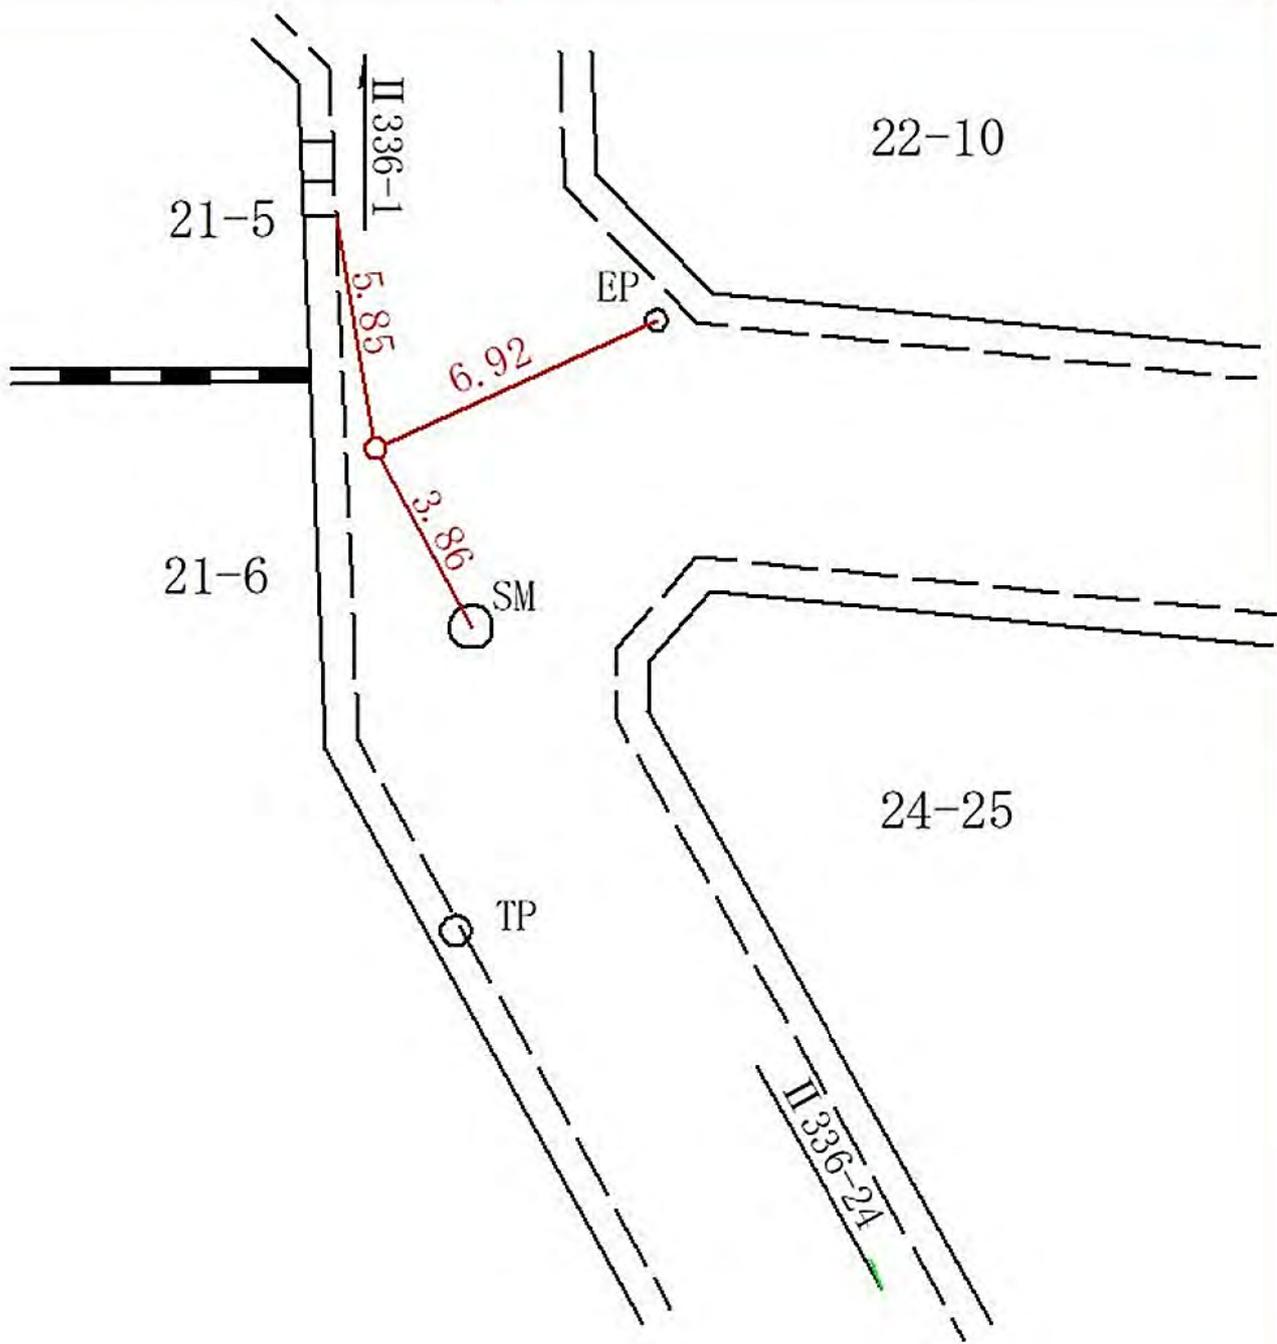

線  
番  
号

点  
番  
号

標 識 ノ 種 類

所  
在  
地

II 336


24

金属標・鋸・木杭


キザミ

要 図


磯子区杉田六丁目29番12地先

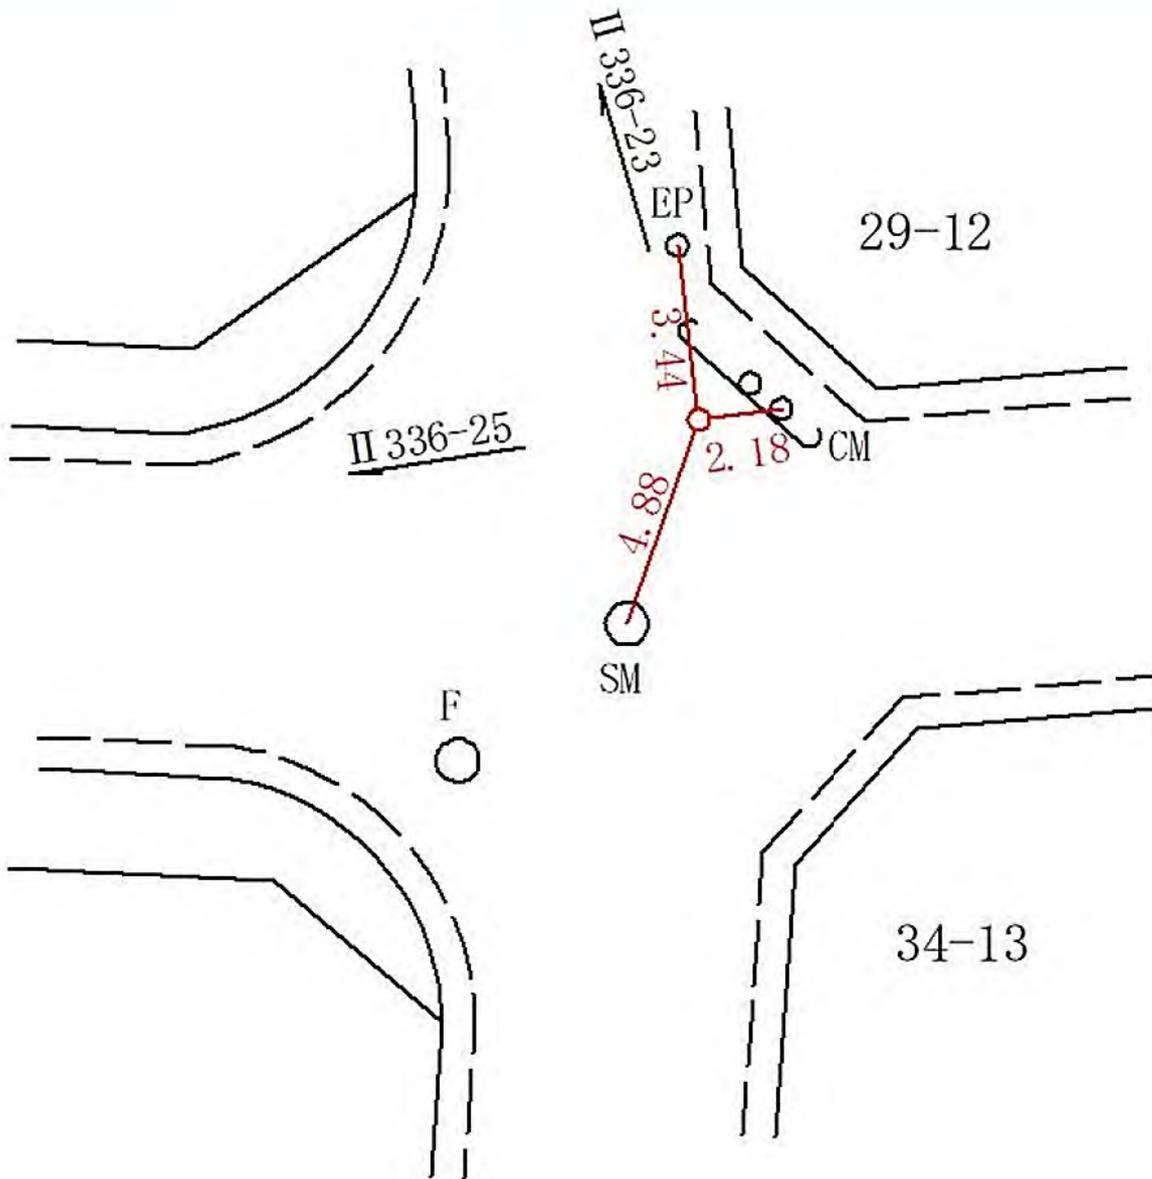


線 番 号	点 番 号	標 識 ノ 種 類	所 在 地
Ⅱ 336	25	<div style="border: 1px solid black; border-radius: 50%; padding: 5px; display: inline-block;">金属標</div> ・ 鋌 ・ 木杭 キザミ	磯子区杉田七丁目1番11地先
要 図			

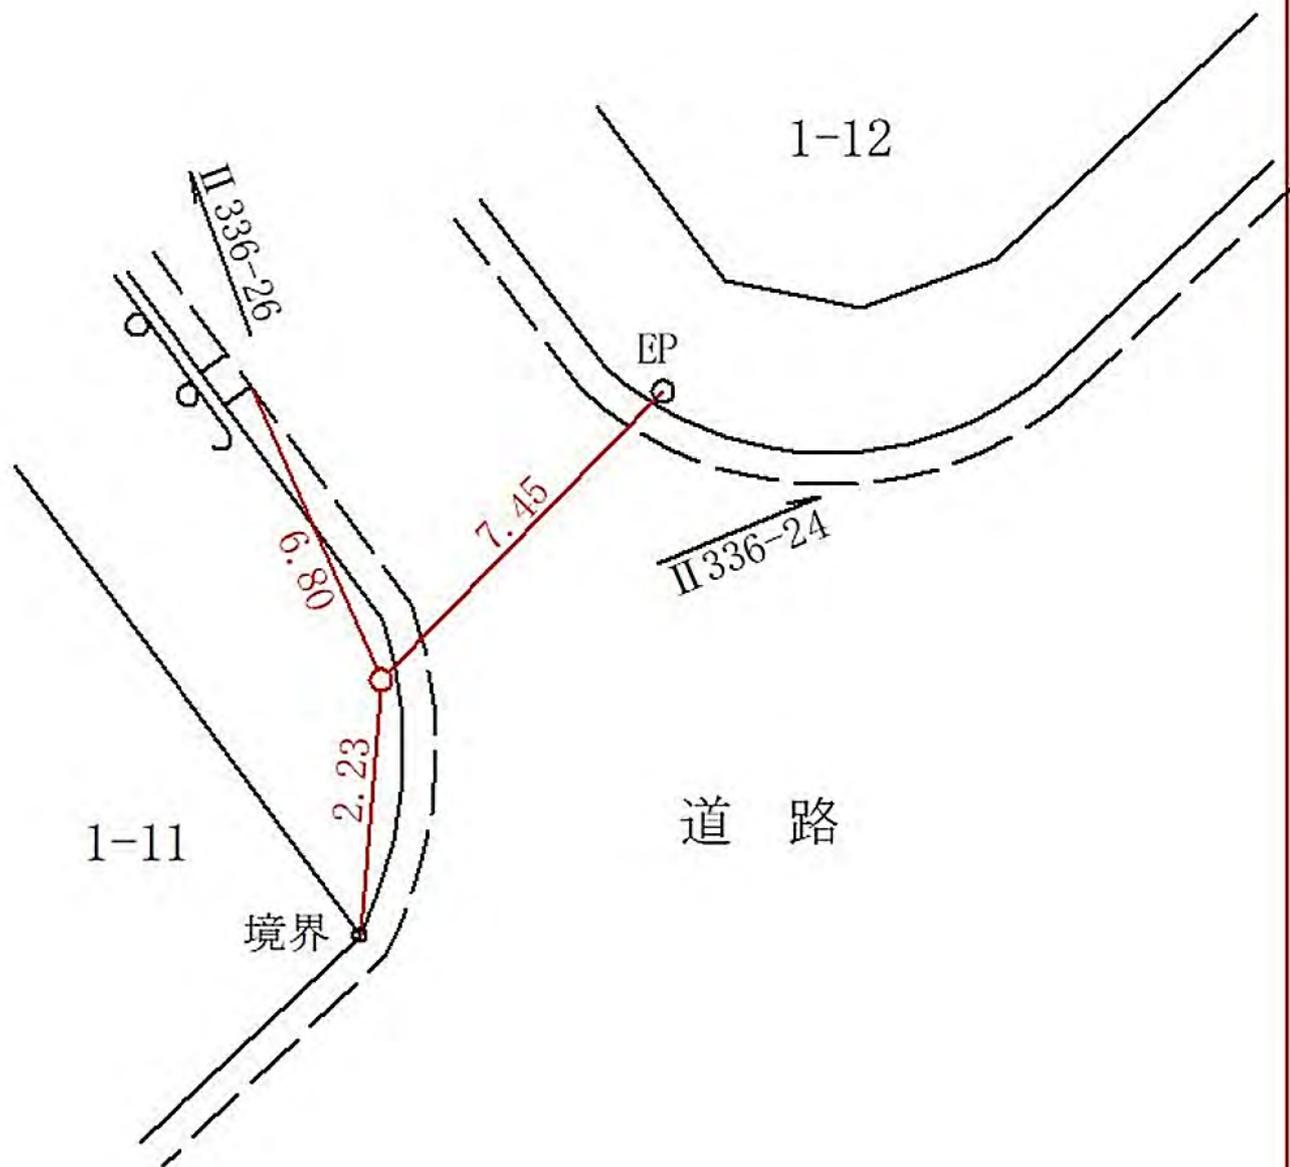

線 番 号	点 番 号	標 識 ノ 種 類	所 在 地
Ⅱ 336	26	<div style="border: 1px solid black; border-radius: 50%; padding: 5px; display: inline-block;">金属標</div> ・ 鋌 ・ 木杭 キザミ	磯子区杉田七丁目1番4地先
要 図			

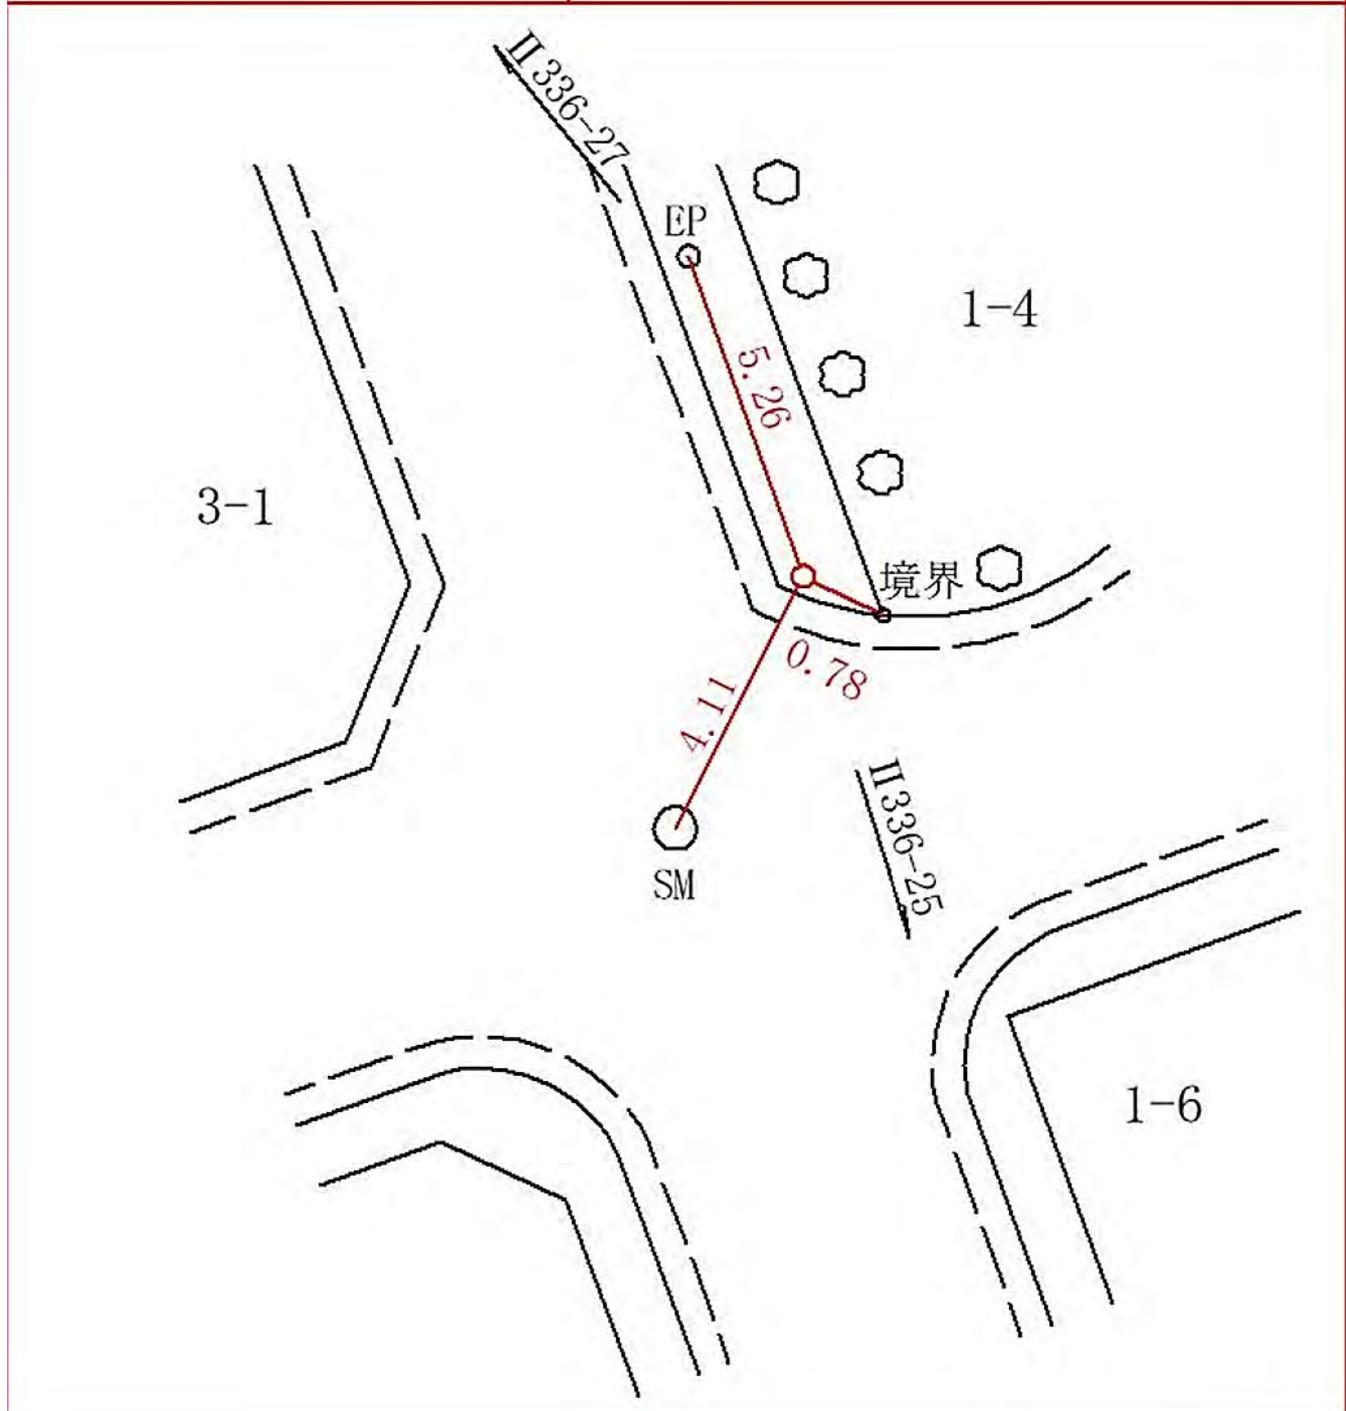

線 番 号	点 番 号	標 識 ノ 種 類	所 在 地
Ⅱ 336	27	<div style="border: 1px solid black; border-radius: 50%; padding: 5px; display: inline-block;">金属標</div> ・ 鋸 ・ 木杭 キザミ	磯子区杉田七丁目12番10地先
要 図			

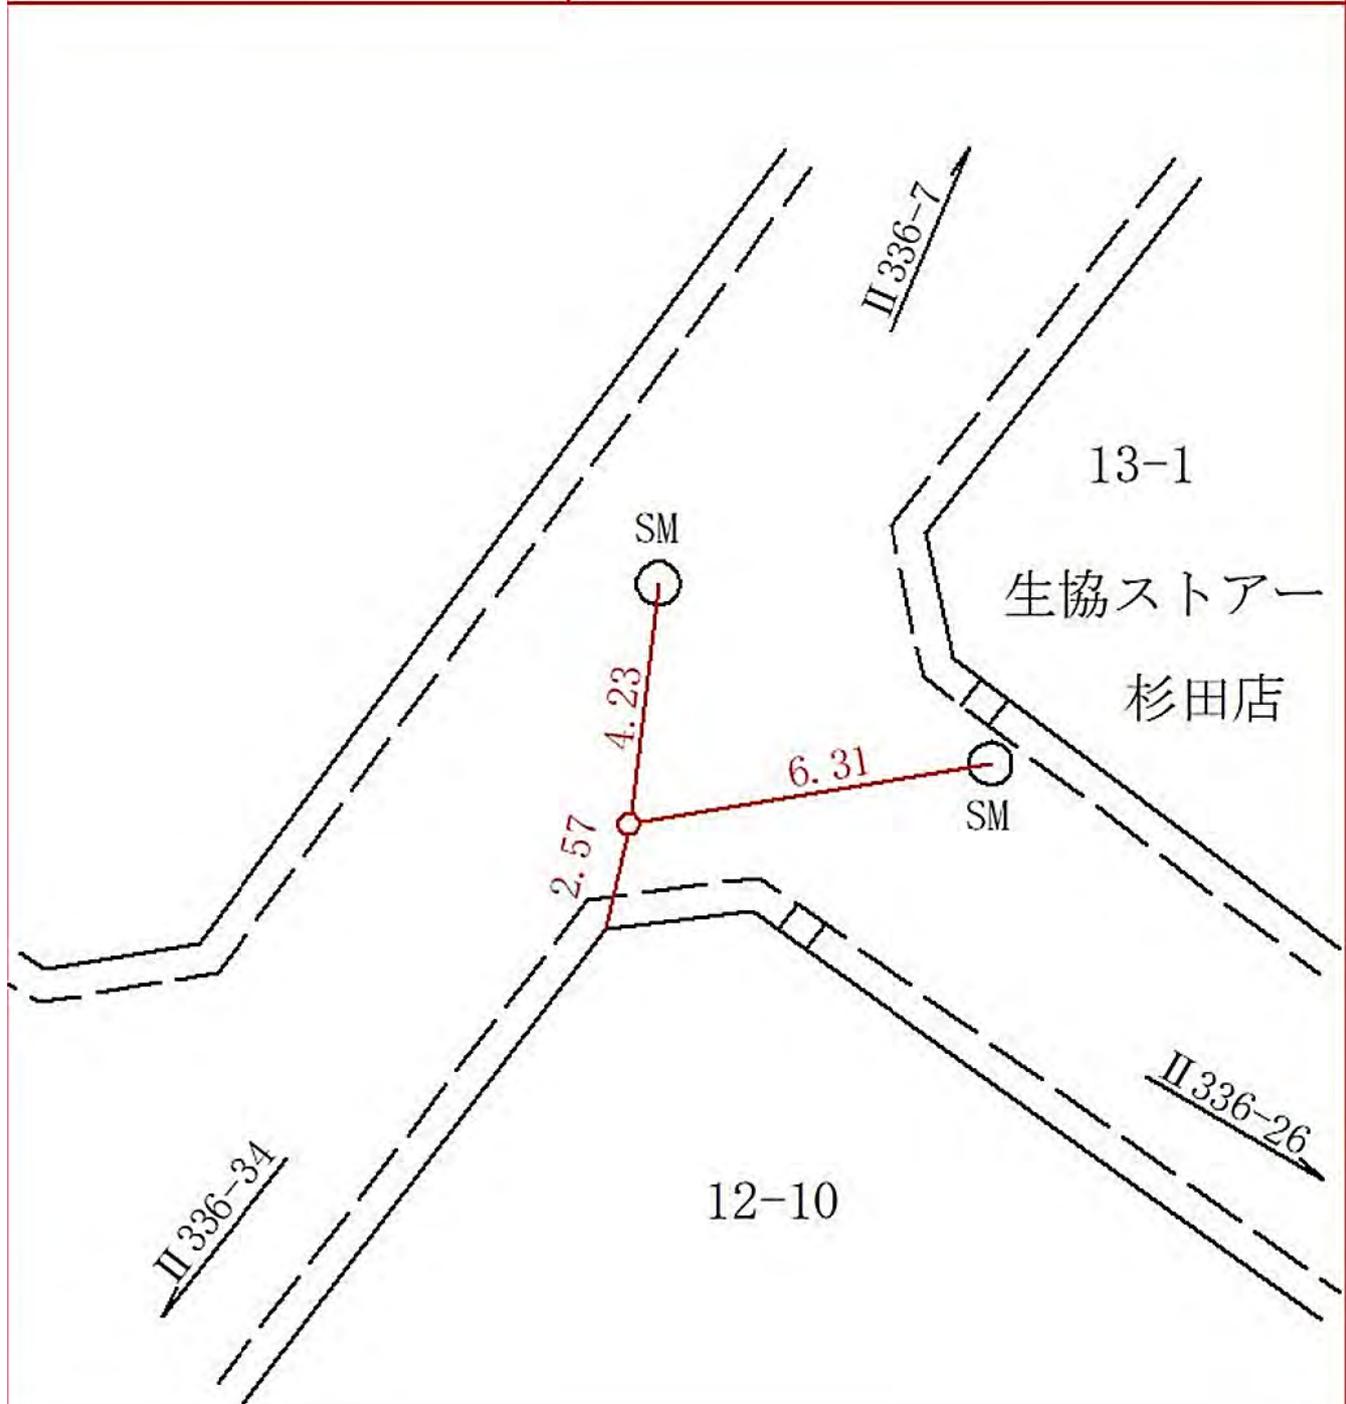

線  
番  
号

点  
番  
号

標 識 ノ 種 類

所 在 地

II 336



28

金属標・鋸・木杭

キザミ

要 図


磯子区杉田坪呑13番地先

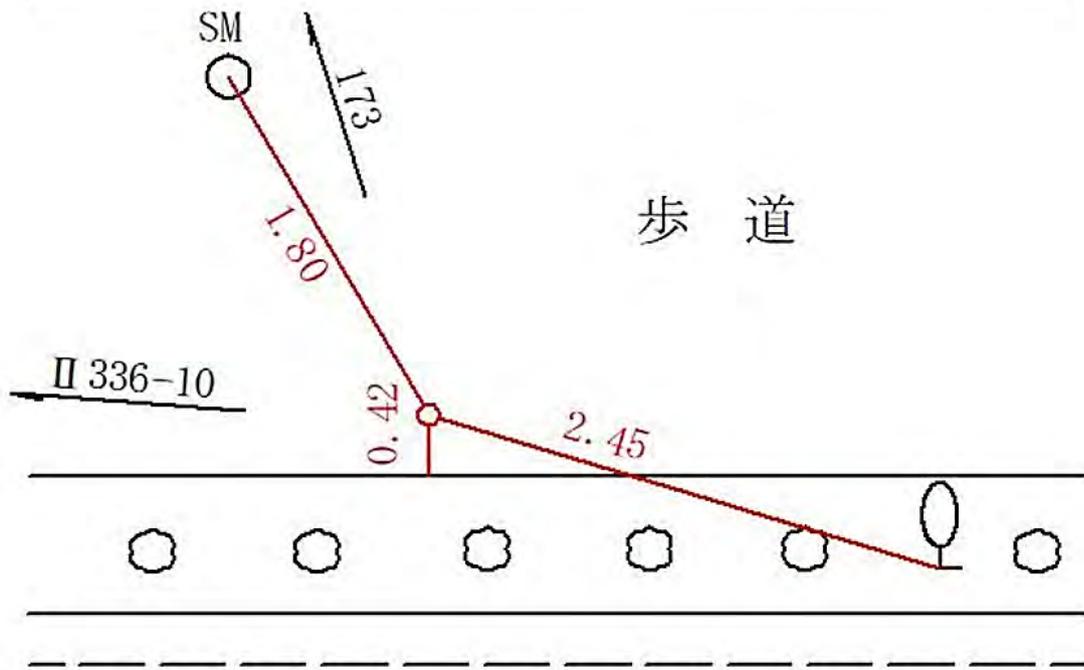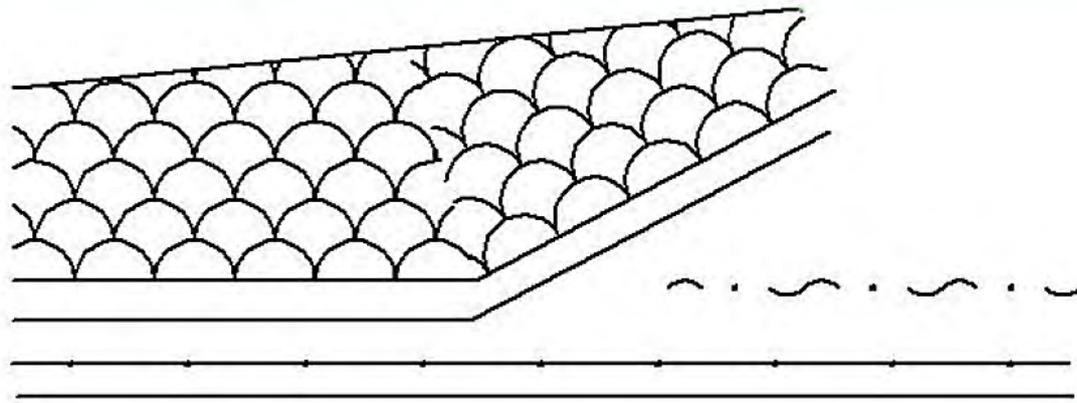


環状3号線

→ 杉田


線 番 号	点 番 号	標 識 ノ 種 類	所 在 地
II 336	29	<div style="border: 1px solid black; border-radius: 50%; padding: 5px; display: inline-block;">金属標</div> ・ 鋌 ・ 木杭 キザミ	磯子区杉田坪呑8番地先
要 図			

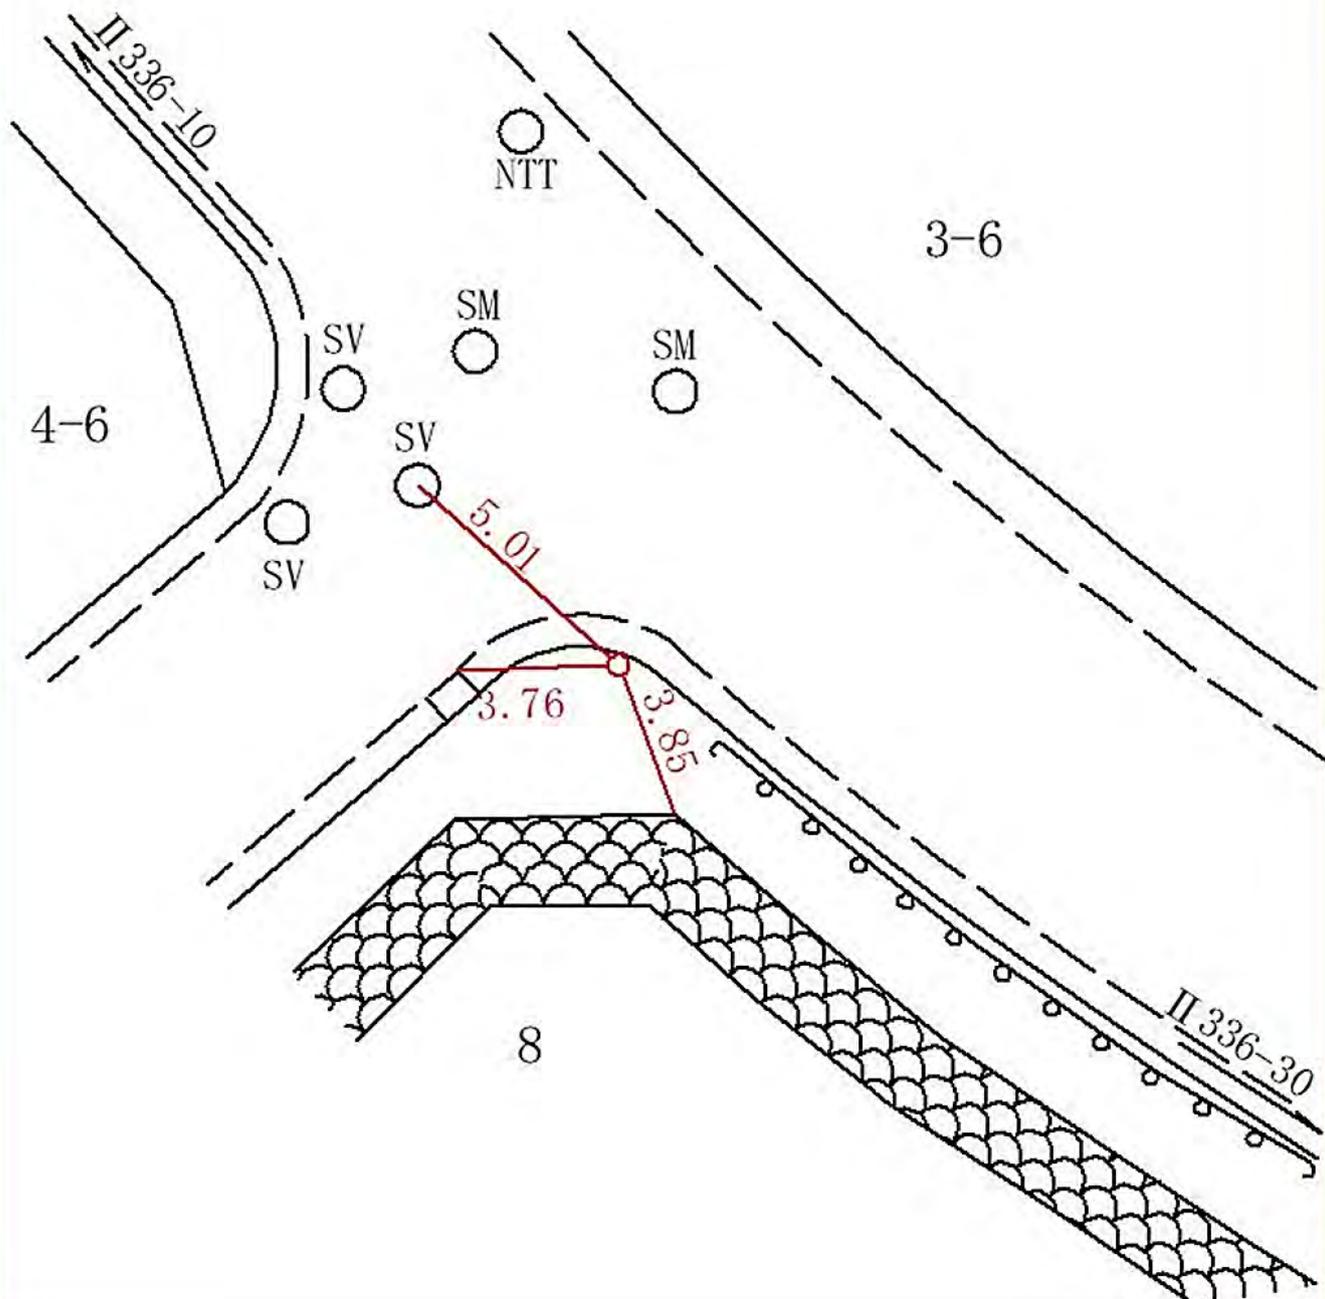


線 番 号	点 番 号	標 識 ノ 種 類	所 在 地
II 336	30	<div style="border: 1px solid black; border-radius: 50%; padding: 5px; display: inline-block;">金属標</div> ・ 鋸 ・ 木杭 キザミ	磯子区杉田七丁目28番4地先
要 図			

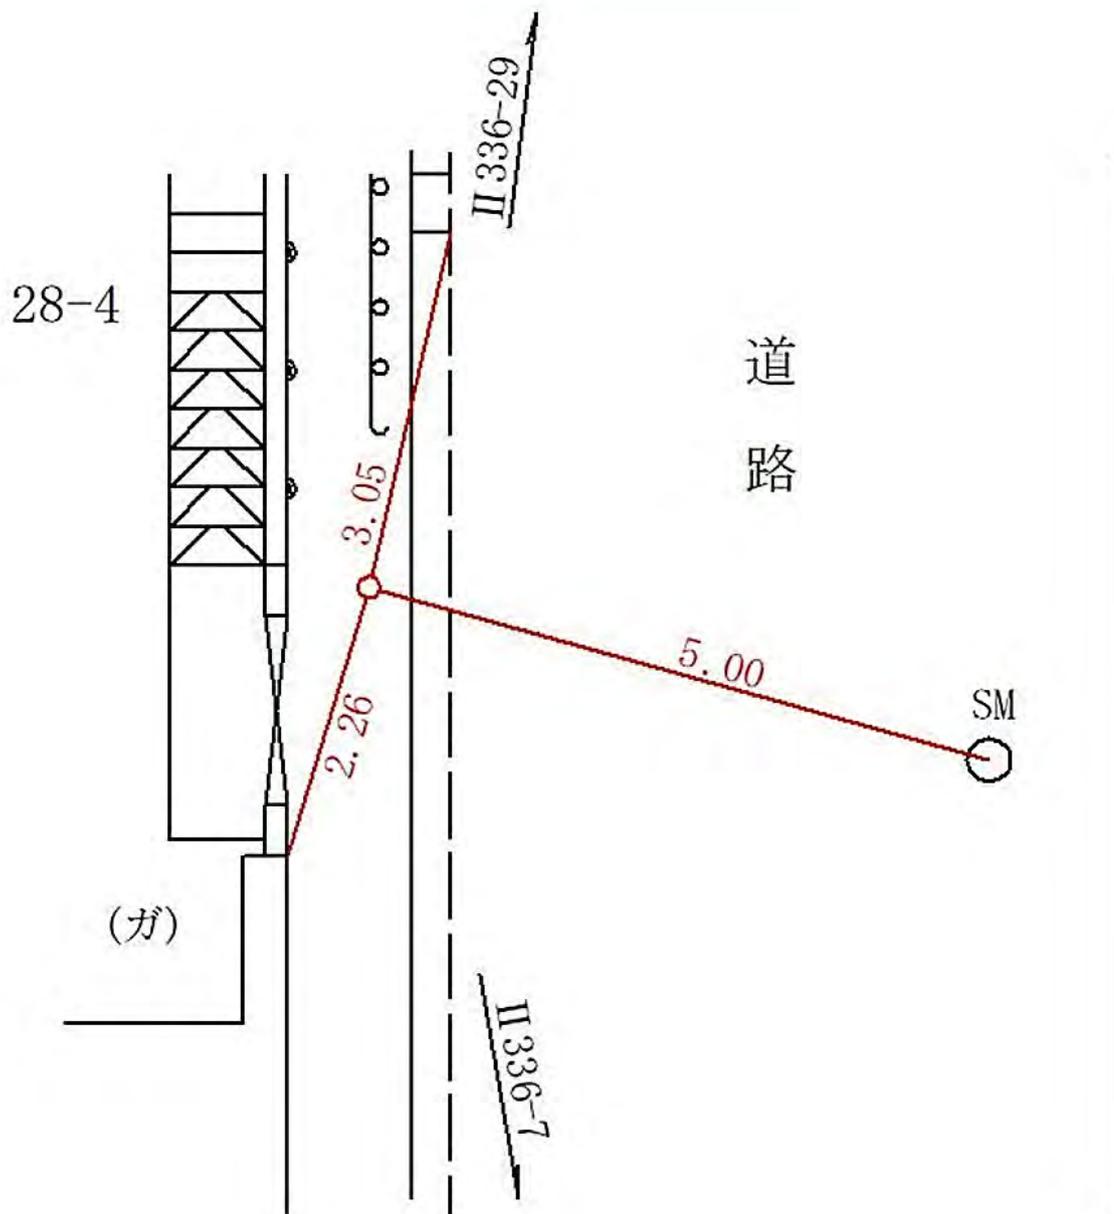


線 番 号	点 番 号	標 識 ノ 種 類	所 在 地
Ⅱ 336	31	<div style="border: 1px solid black; border-radius: 50%; padding: 5px; display: inline-block;">金属標</div> ・ 鋏 ・ 木杭 キザミ	磯子区杉田八丁目45番17地先
要 図			

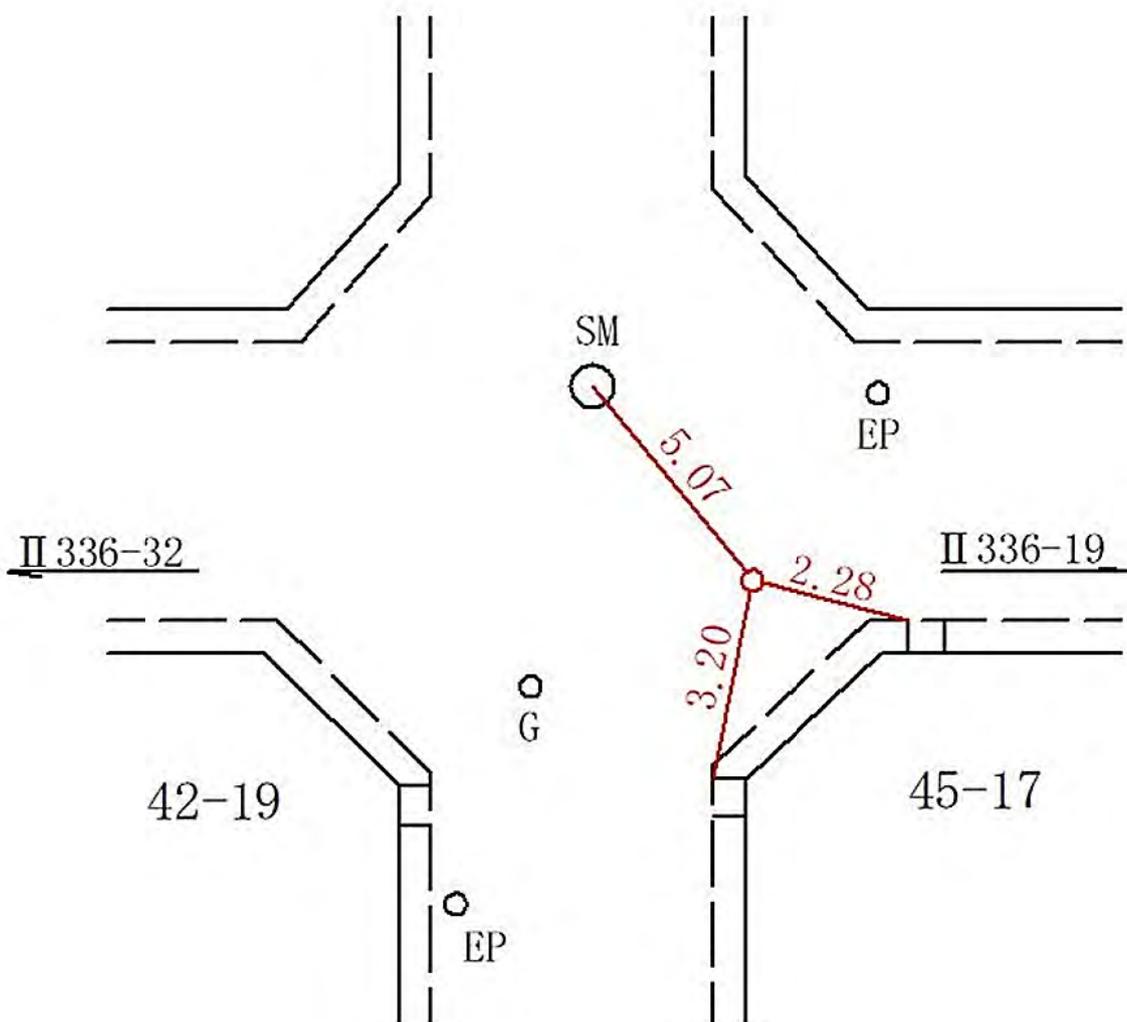


線 番 号	点 番 号	標 識 ノ 種 類	所 在 地
II 336	32	<div style="border: 1px solid black; border-radius: 50%; padding: 5px; display: inline-block;">金属標</div> ・ 鋏 ・ 木杭 キザミ	磯子区杉田八丁目17番17地先
要 図			

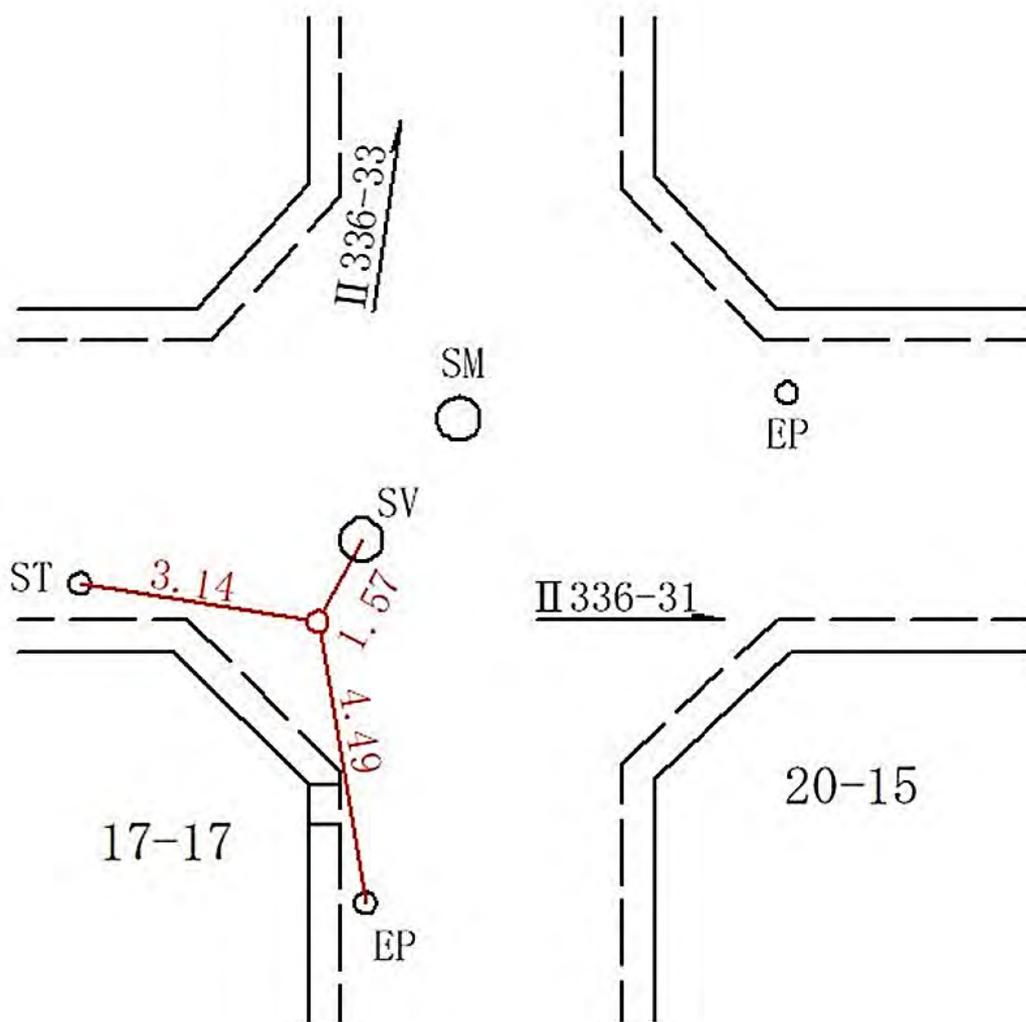

線 番 号	点 番 号	標 識 ノ 種 類	所 在 地
Ⅱ 336	33	<div style="border: 1px solid black; border-radius: 50%; padding: 5px; display: inline-block;">金属標</div> ・ 鋏 ・ 木杭 キザミ	磯子区杉田七丁目24番13地先
要 図			

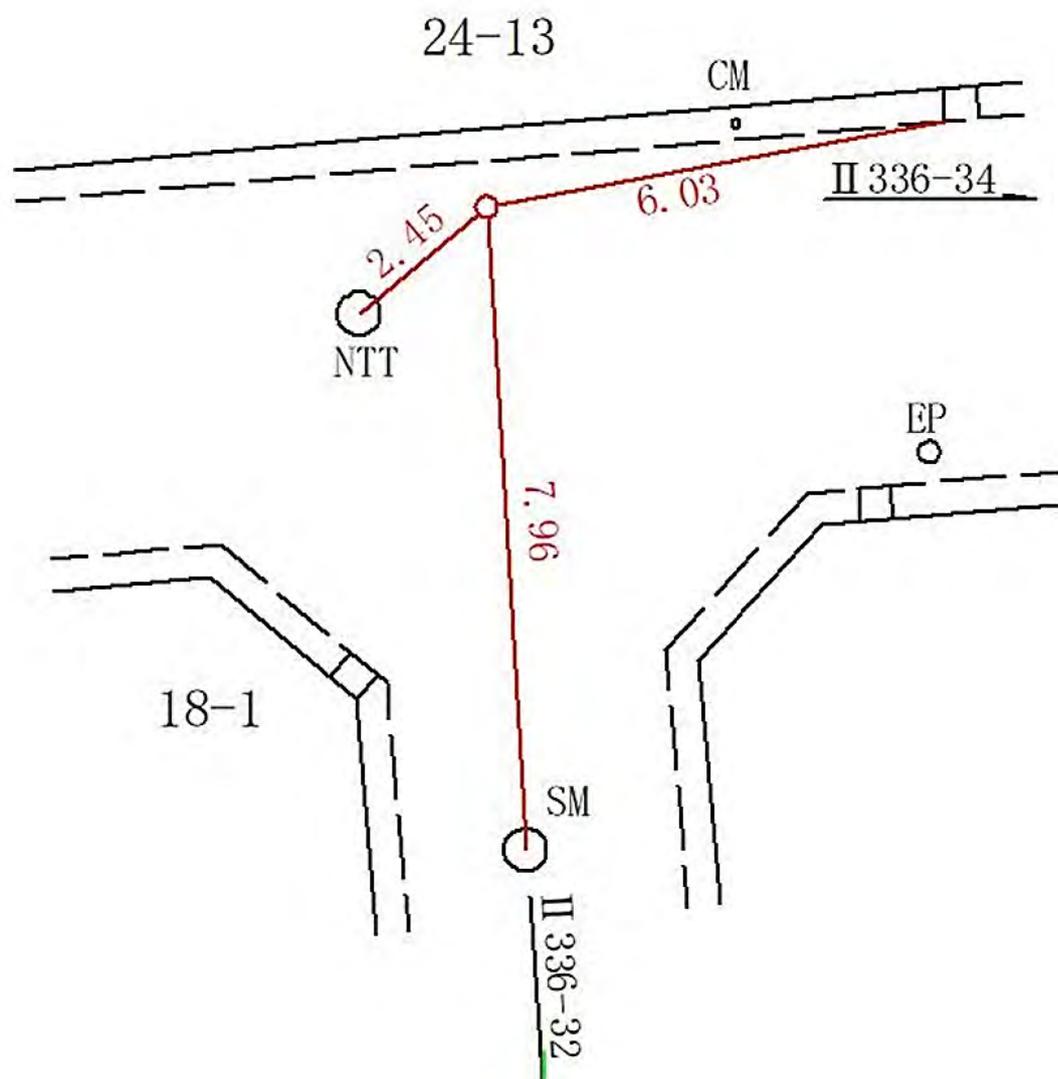

線 番 号	点 番 号	標 識 ノ 種 類	所 在 地
II 336	34	<div style="border: 1px solid black; border-radius: 50%; padding: 5px; display: inline-block;">金属標</div> ・ 鋏 ・ 木杭 キザミ	磯子区杉田七丁目8番5地先
要 図			

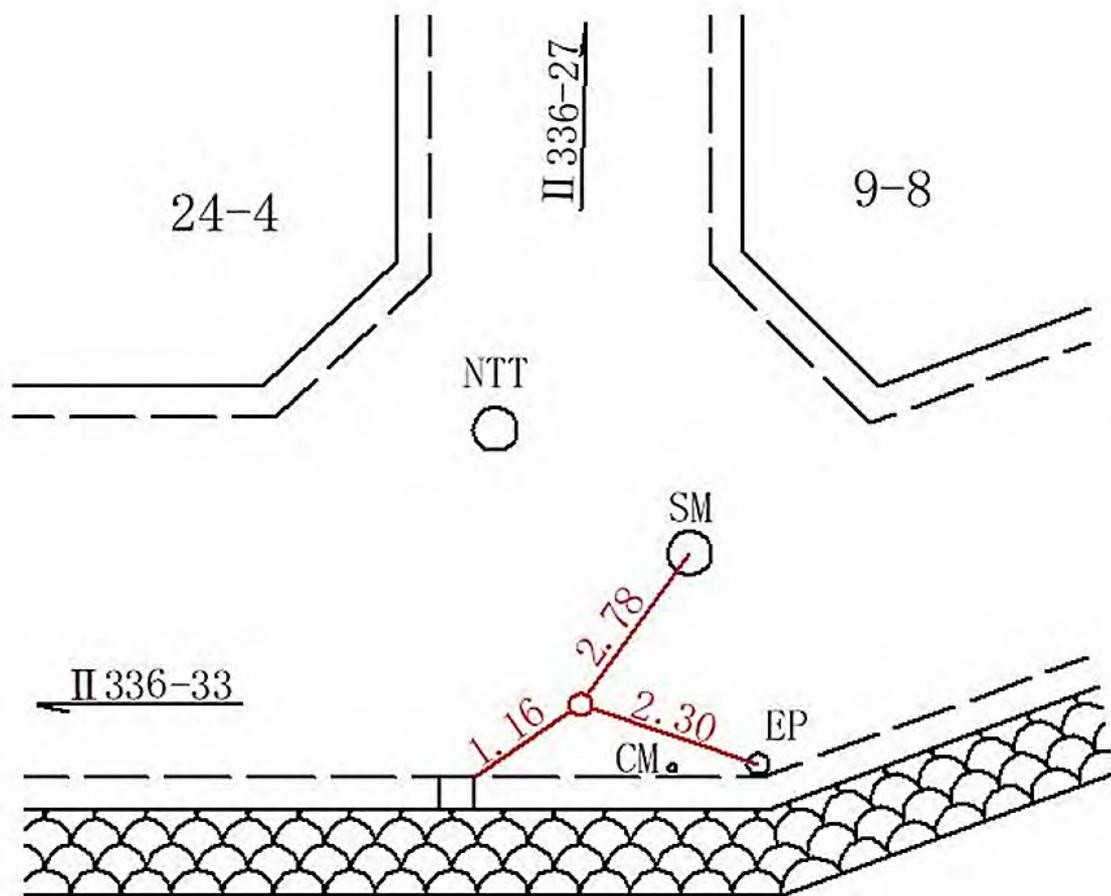

所在地

金沢区長浜一丁目十八番地先

標識ノ種類

木杭。標石。刻印

鋳。鑄物杭




線番号

II 339

点番号

一

要 図

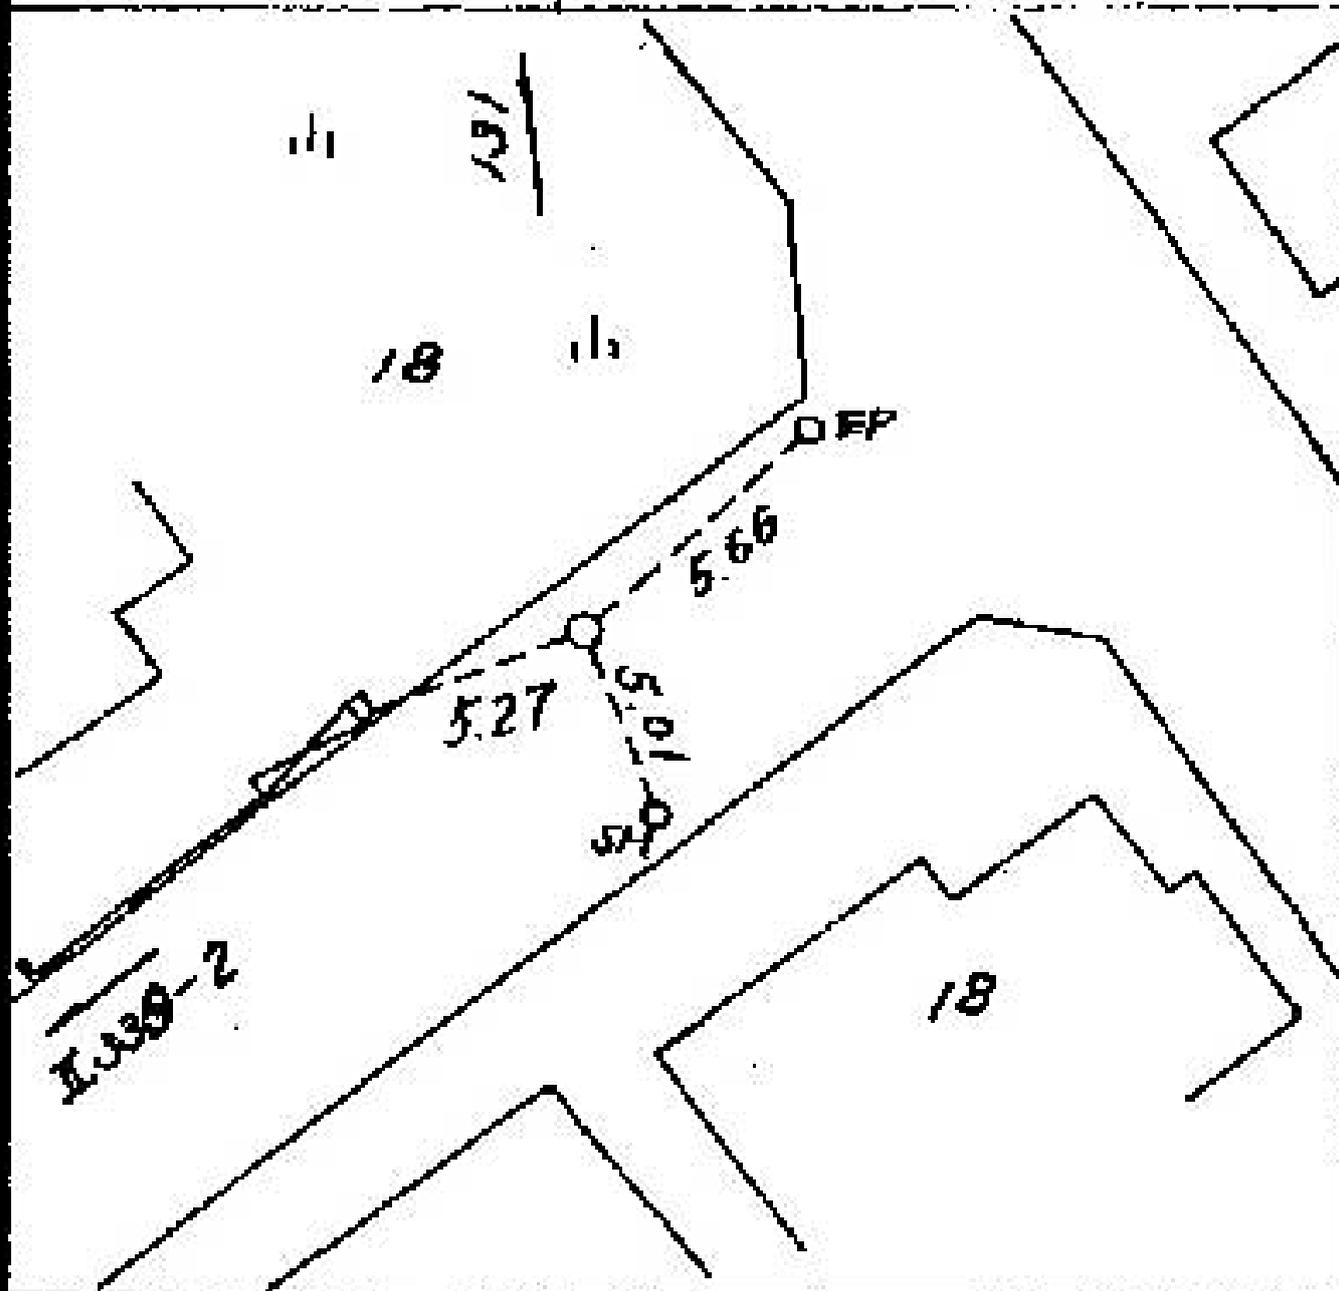

所在地

金沢区長浜一丁目十五番地先

標識ノ種類

木杭。標石。刻印

鋳。鑄物杭 **金属標**

線番号


II 339

点番号

- 2

要

図

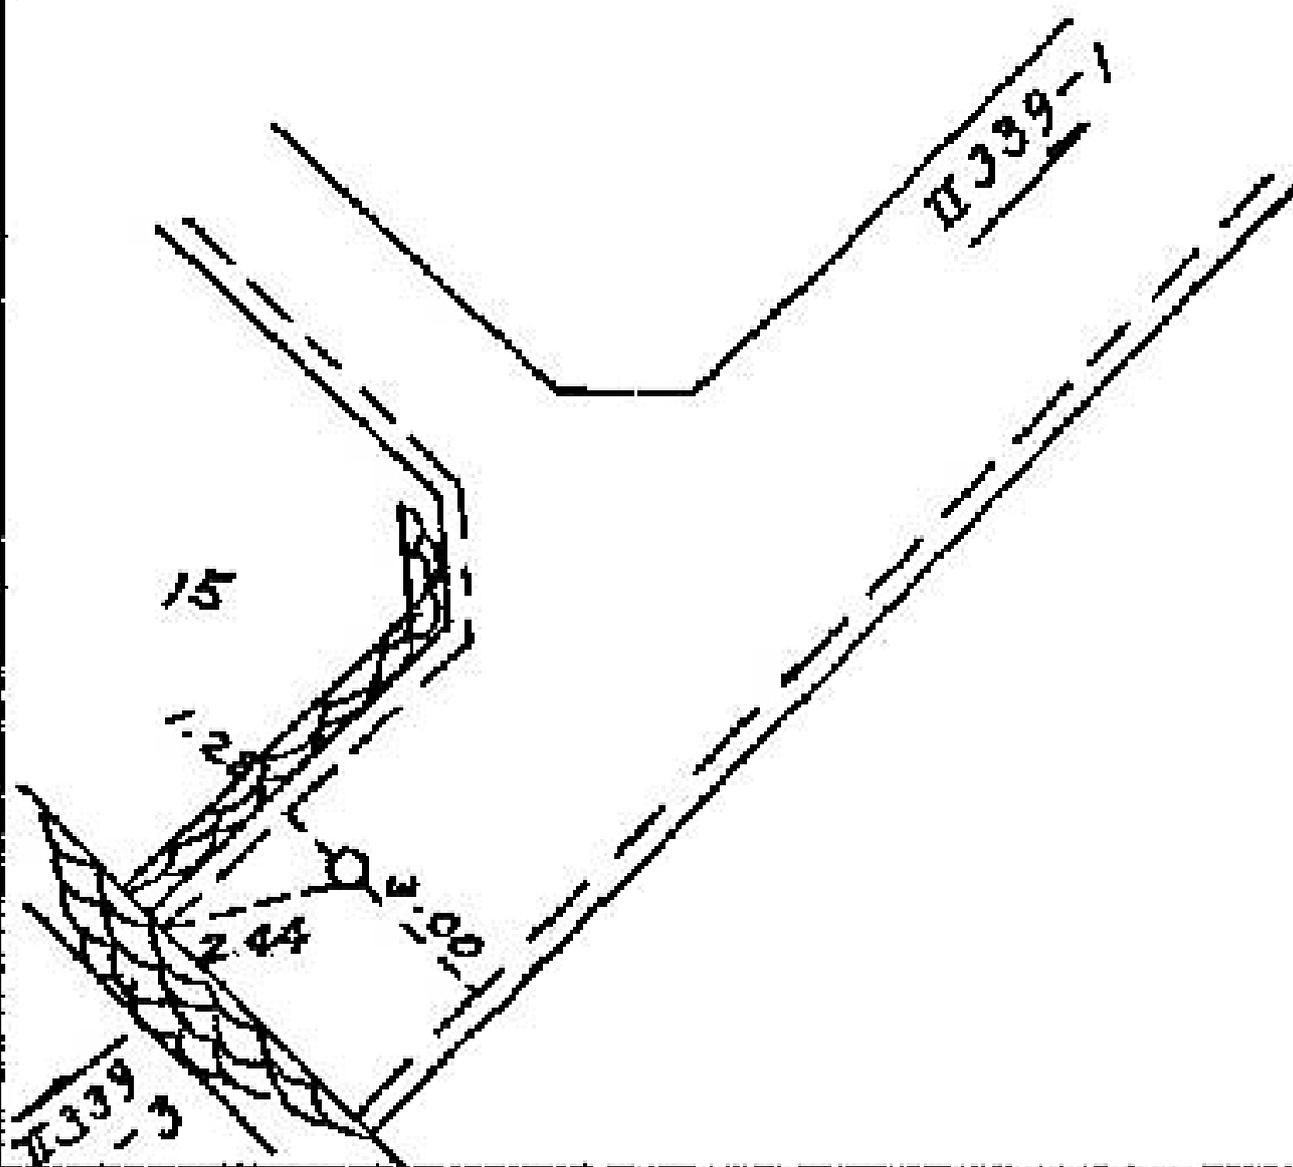

線番号	点番号	標識ノ種類	所在地
II 339	—3	木杭。標石。刻印	金沢区西柴二丁目二六番地先
要	☒	鋌。鑄物杭 (金属標)	
<p>The diagram illustrates a survey site with two main parcels, 32 and 26. Parcel 32 is located in the upper left, and parcel 26 is in the lower right. A survey line, indicated by a dashed line, runs from parcel 32 towards parcel 26. Along this line, three points are marked: SM (a circle with a dot), a central point (a circle with a dot), and WM (a circle with a dot). Distances between these points are labeled: 3.68 between SM and the central point, 3.55 between the central point and WM, and 1.75 between the central point and the boundary of parcel 26. The survey line is labeled II 339-2 near parcel 32 and II 339-4 near parcel 26. A large bracket is drawn on the right side of parcel 26, pointing towards the survey line.</p>			

所在地

金沢区西柴二丁目二九番地先

標識ノ種類

木杭。標石。刻印

鋌。鑄物杭



線番号


点番号

II 339

- 5

要

図

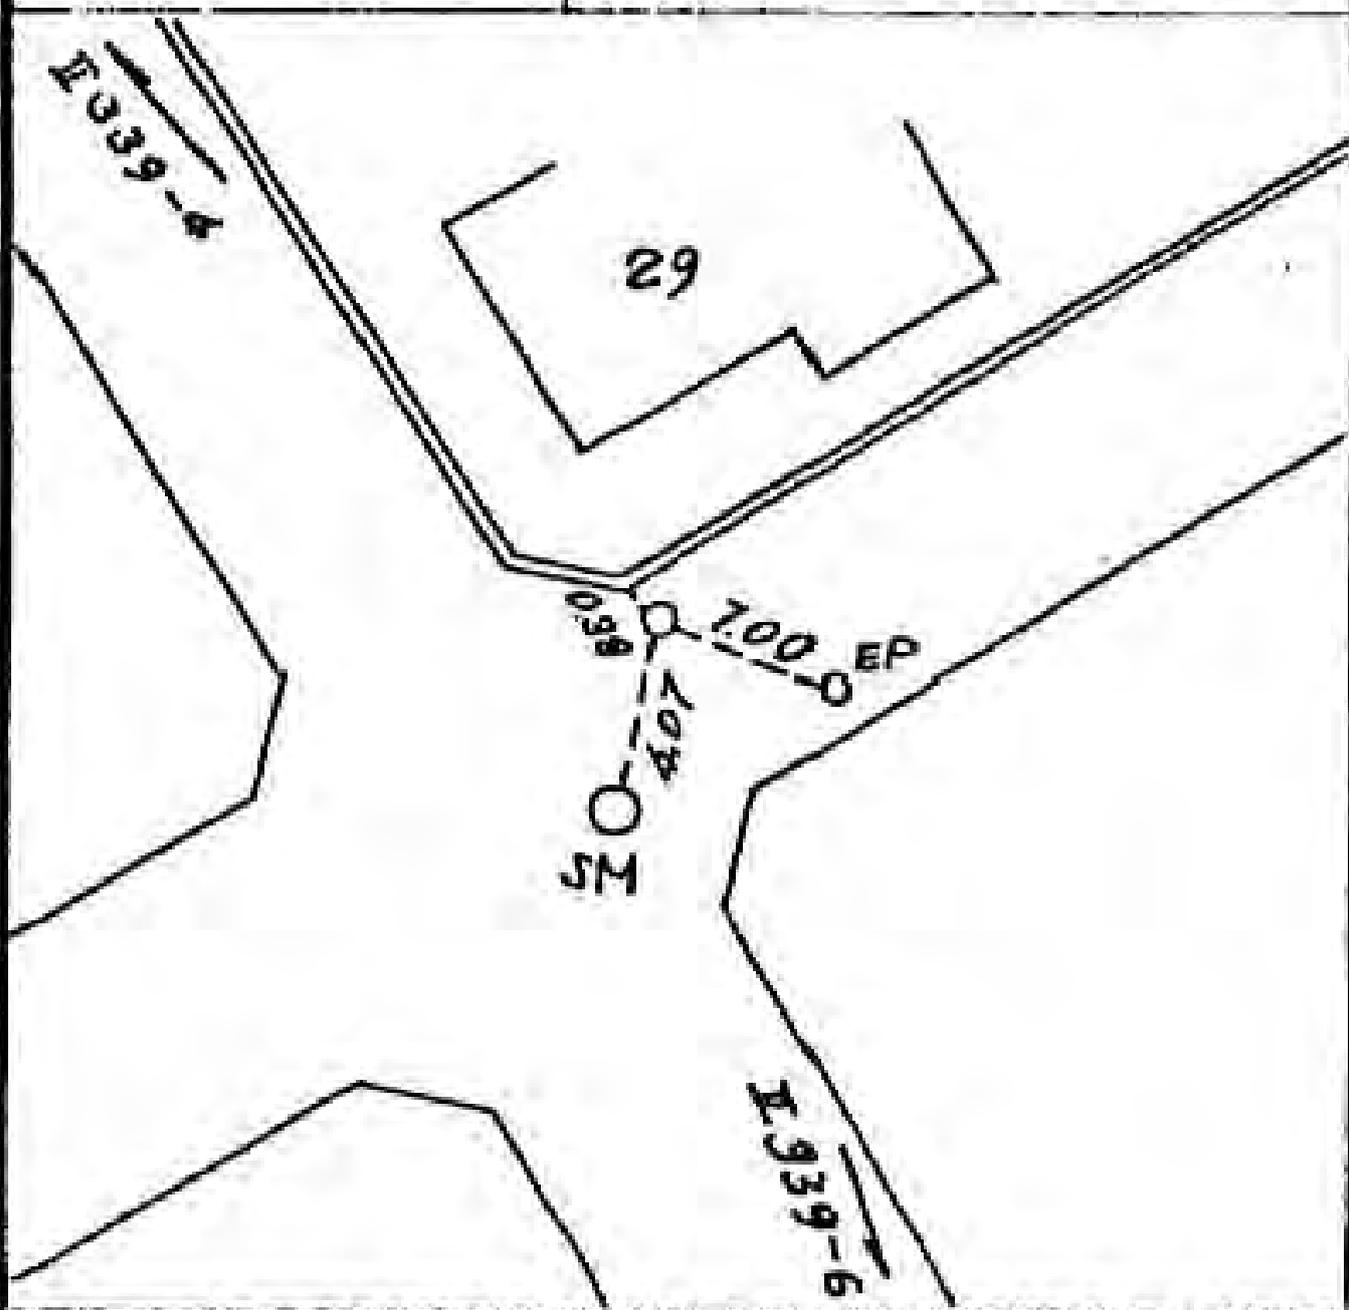

所在地

金沢区長浜二丁目一四〇番一六号

標識ノ種類

木杭。標石。刻印

鋳。铸物杭

金属標

点番号


- 6

線番号

II339

要

図

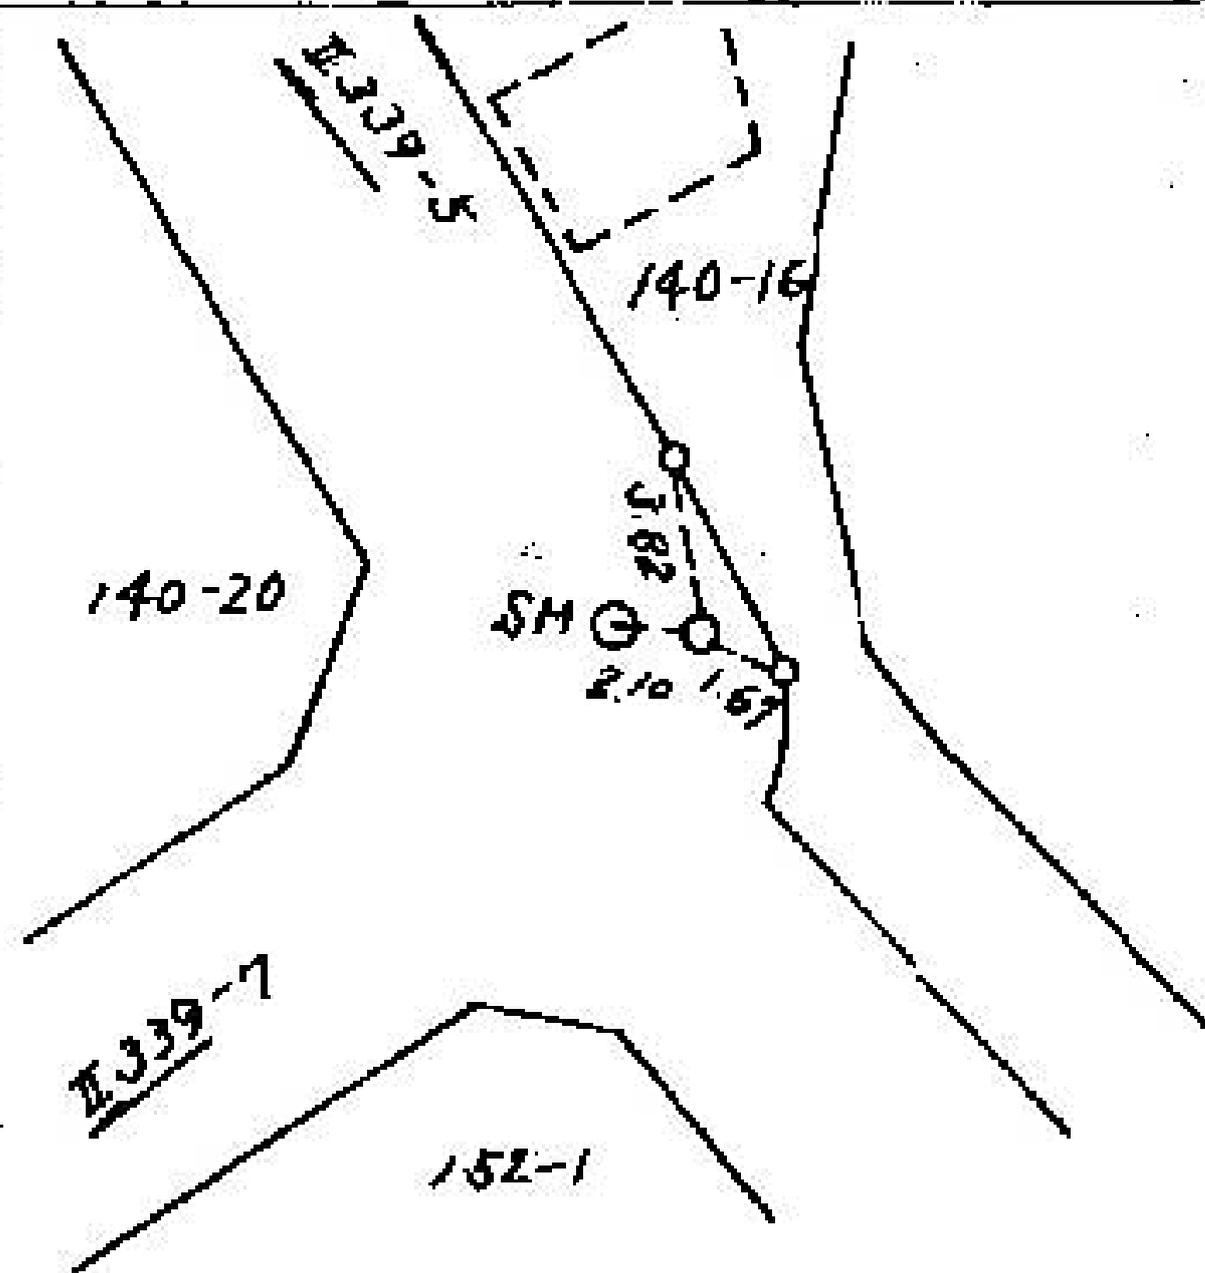



所在地

金沢区能見台五丁目一五番二号

標識ノ種類

木杭。標石。刻印

鋌。铸物杭

金属標

点番号


-10

線番号

II339

要

図

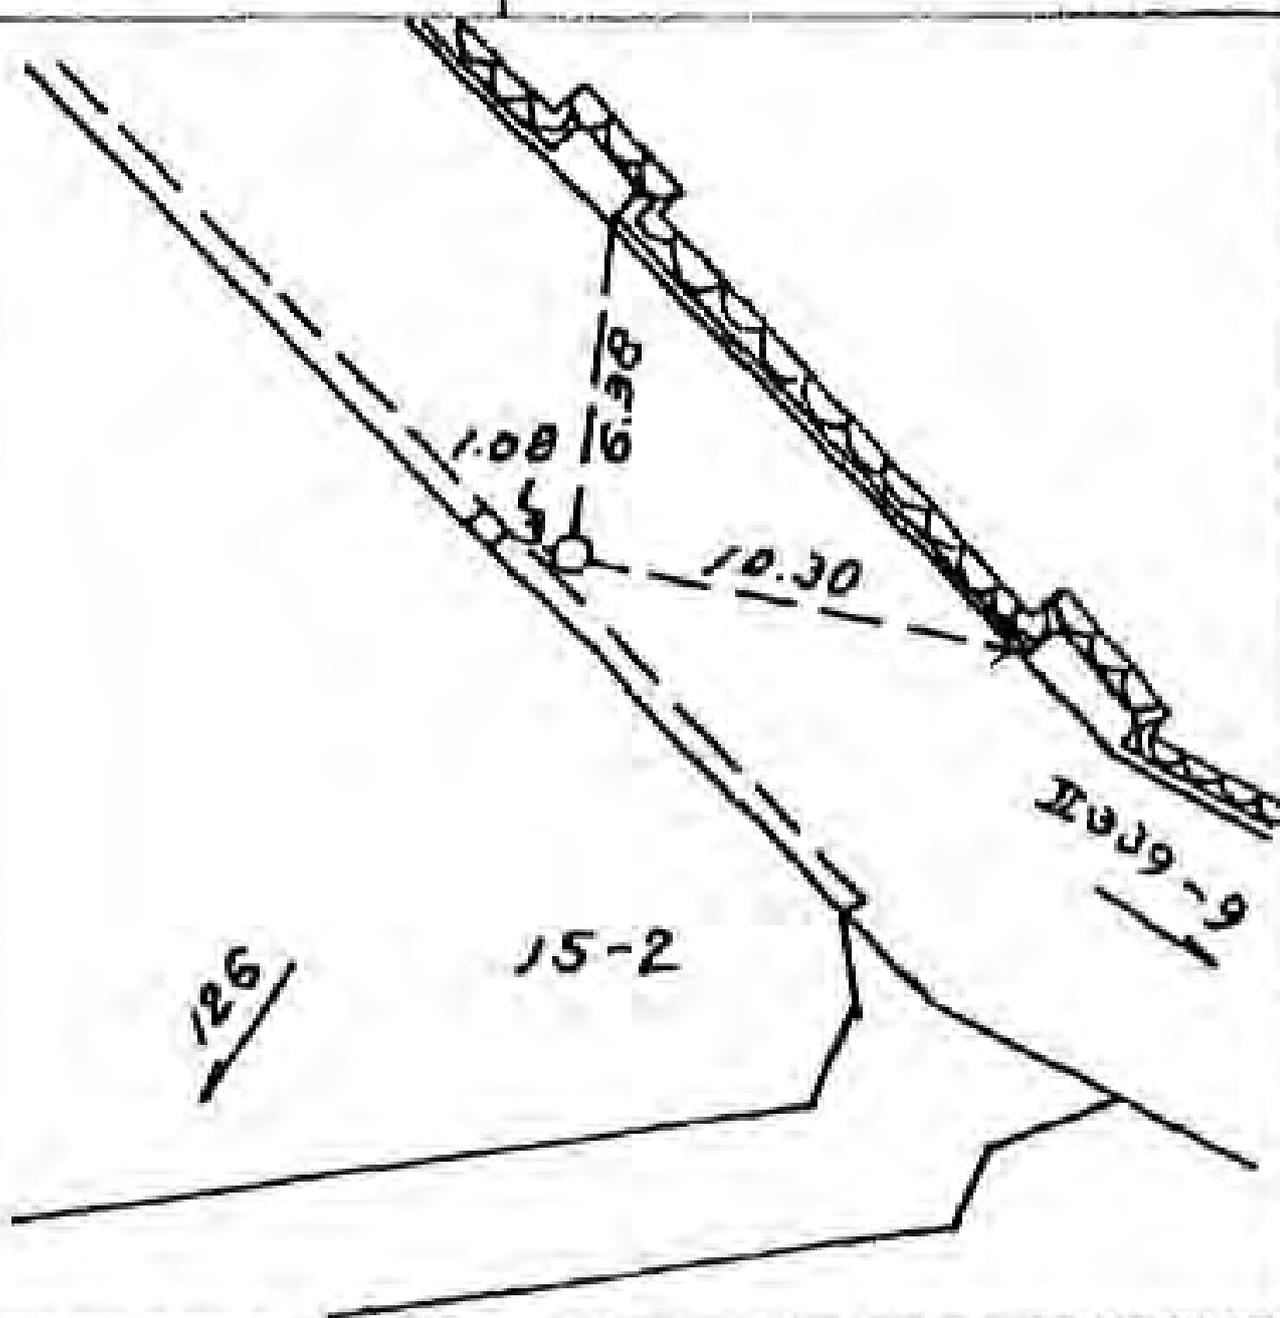

所在地

金沢区西柴一丁目二六番一四号

標識ノ種類

木杭。標石。刻印

鋳。鑄物杭



点番号

- 11

線番号

II 339

要



26-14

II 339-4



II 339-12

1-71

所在地

金沢区片吹一〇一番一号

標識ノ種類

木杭・標石・刻印

鋳・鑄物杭




線番号

II 339

点番号

- 12

要 図

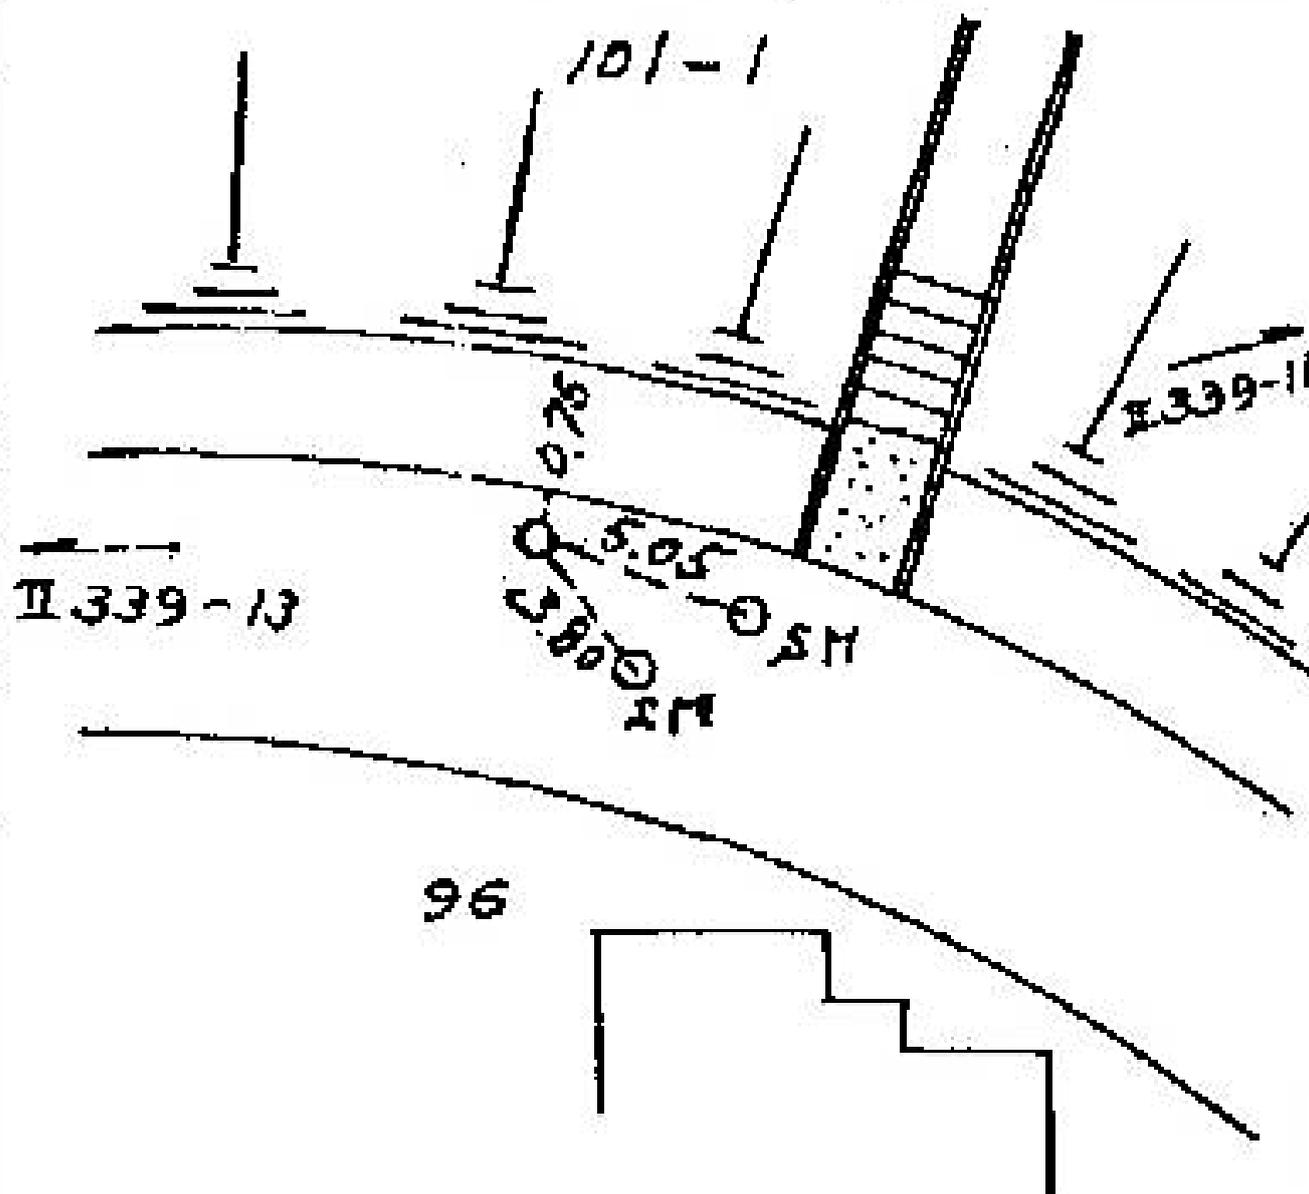

所在地

金沢区片吹九六番一三〇号

標識ノ種類

木杭。標石。刻印

鋳。鑄物杭 **金属標**

点番号

- 13

線番号

II 339

要 図



所在地

金沢区能見台東五番地先

標識ノ種類

金属標。鋳。木杭

キザミ

点番号


14

線番号

1339

要

図

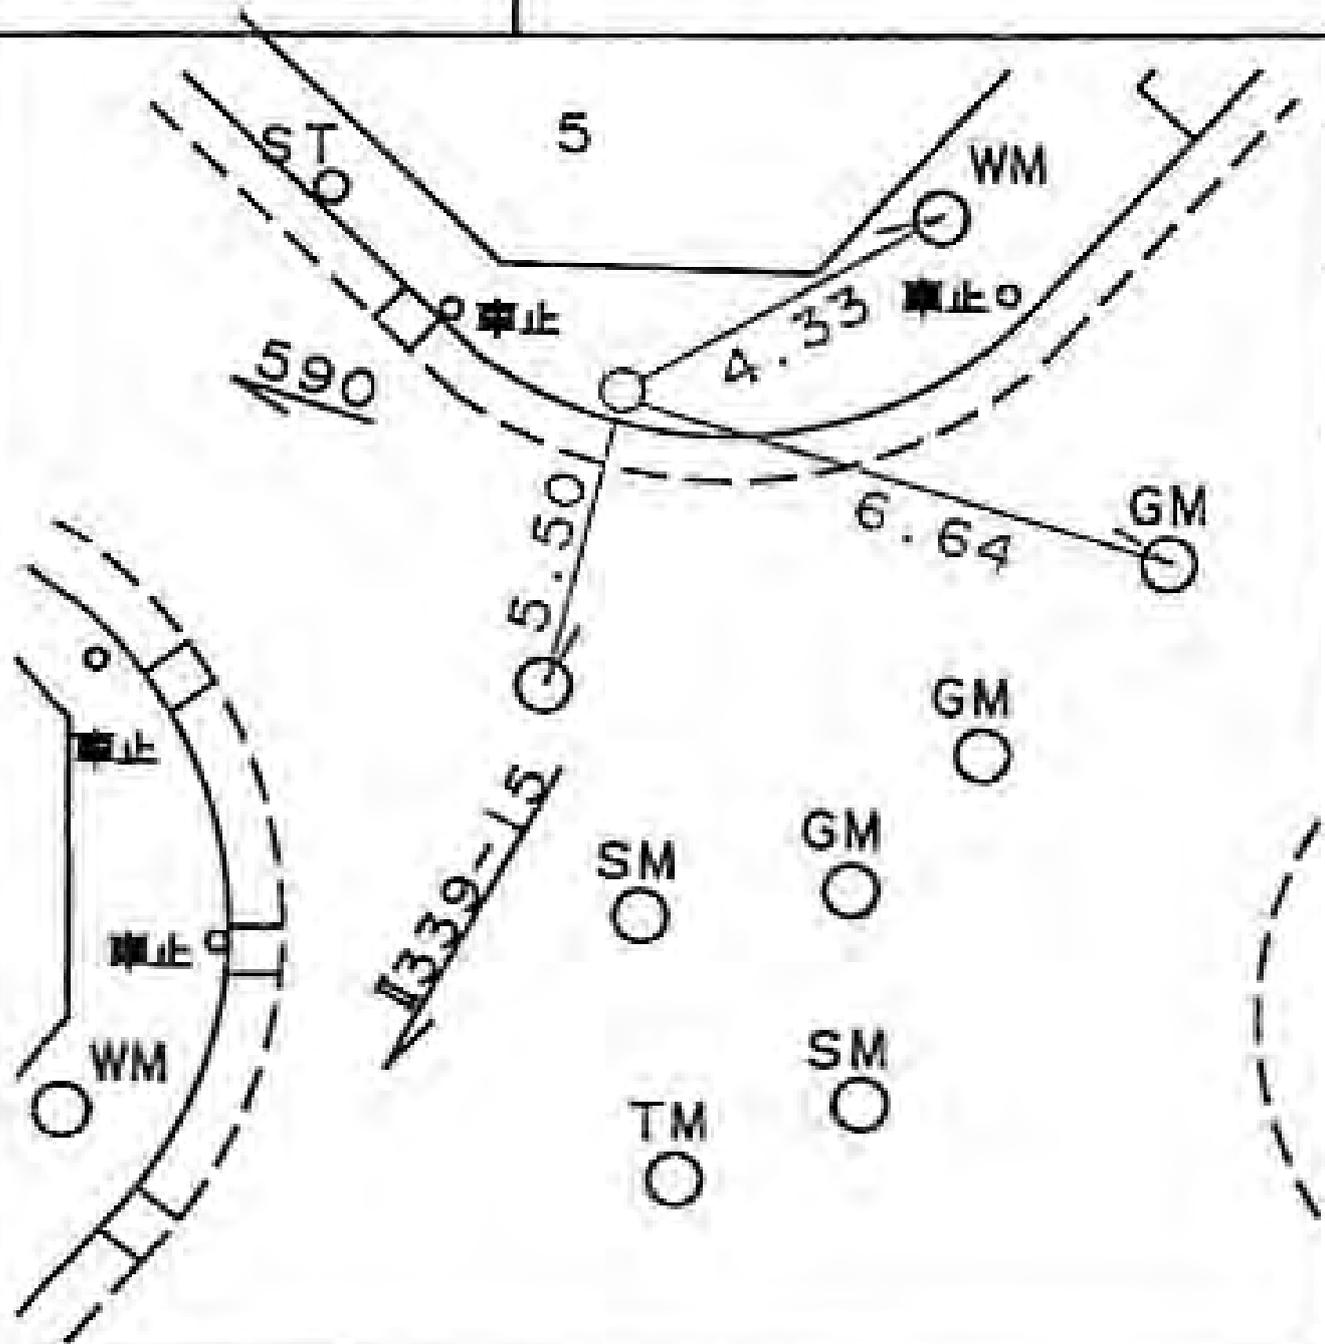

所在地

標識ノ種類

点番号

線番号

金沢区能見台東九番地先

金属標。鋌。木杭


15

I339

キザリ

図

要

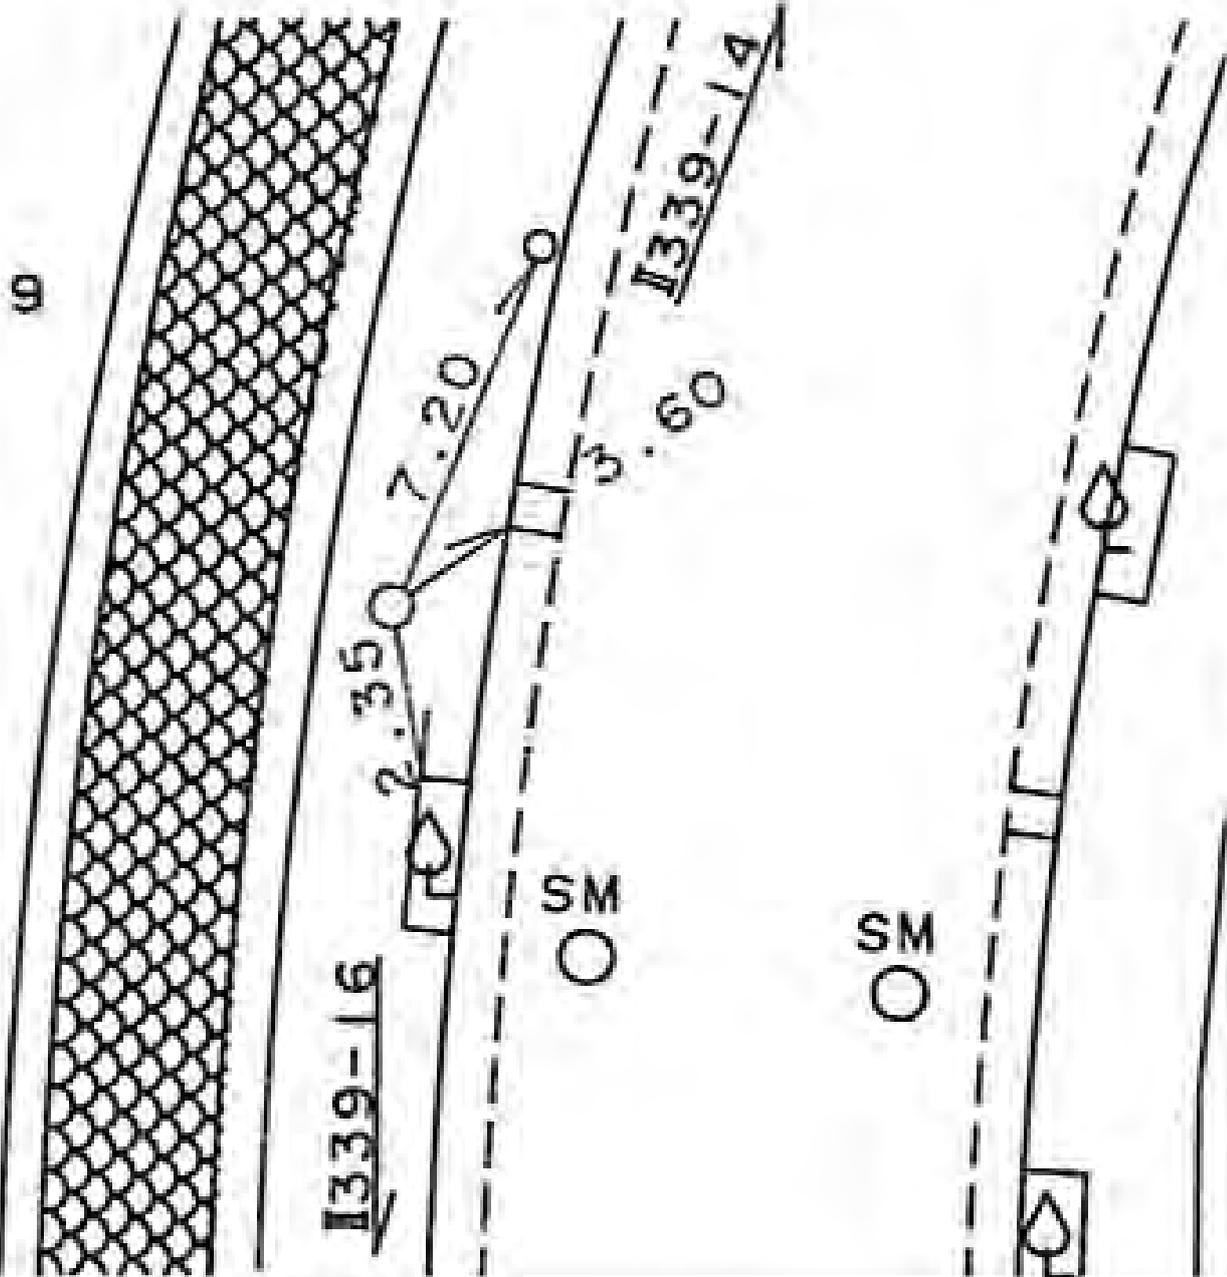

所在地

金沢区能見台五丁目一番地先

標識ノ種類

金属標。鋏。木杭

キザミ


点番号

16

線番号

Ⅱ339

要

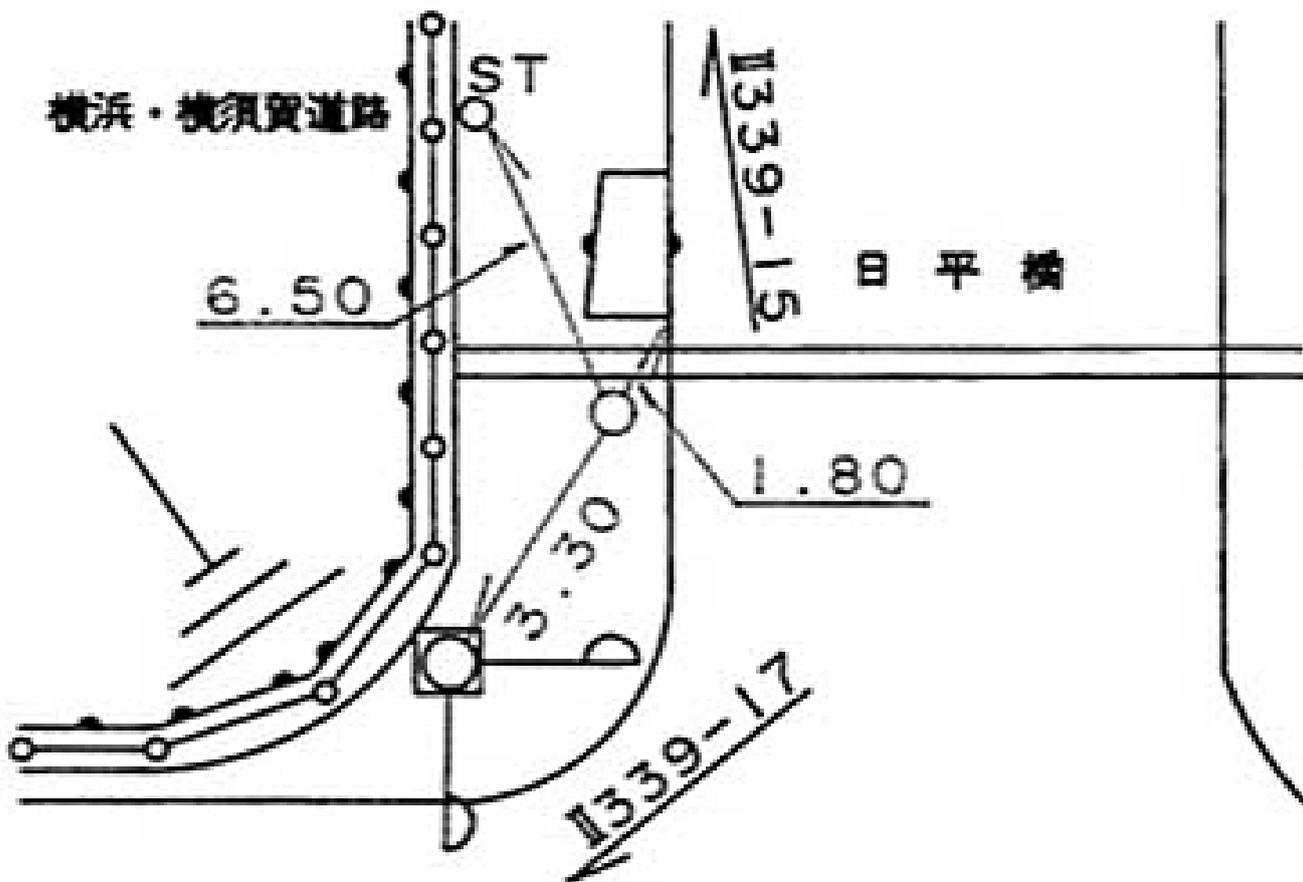

谷津坂第2高架橋

5-11

所在地

金沢区能見台五丁目九番地先 ✓

標識ノ種類

金属標。鋌。木杭

キザミ


線番号

I339

点番号

17

要 図

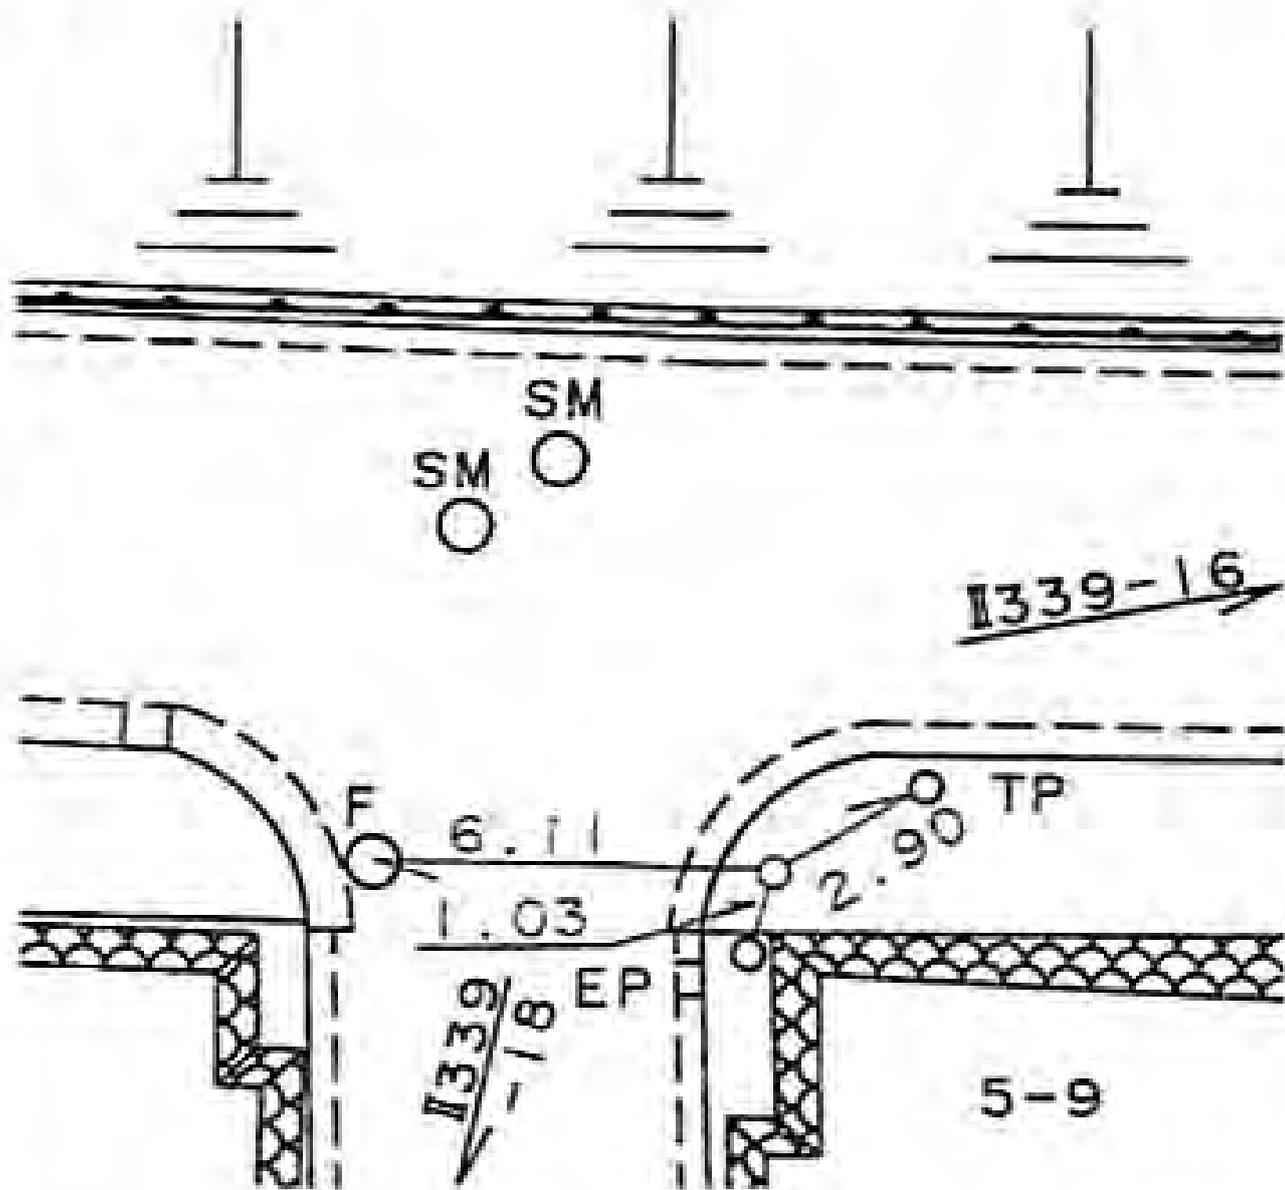

所在地

金沢区能見台五丁目一〇番地先✓

標識ノ種類

金属標。鋏。木杭

キザミ


線番号

I339

点番号

18

要

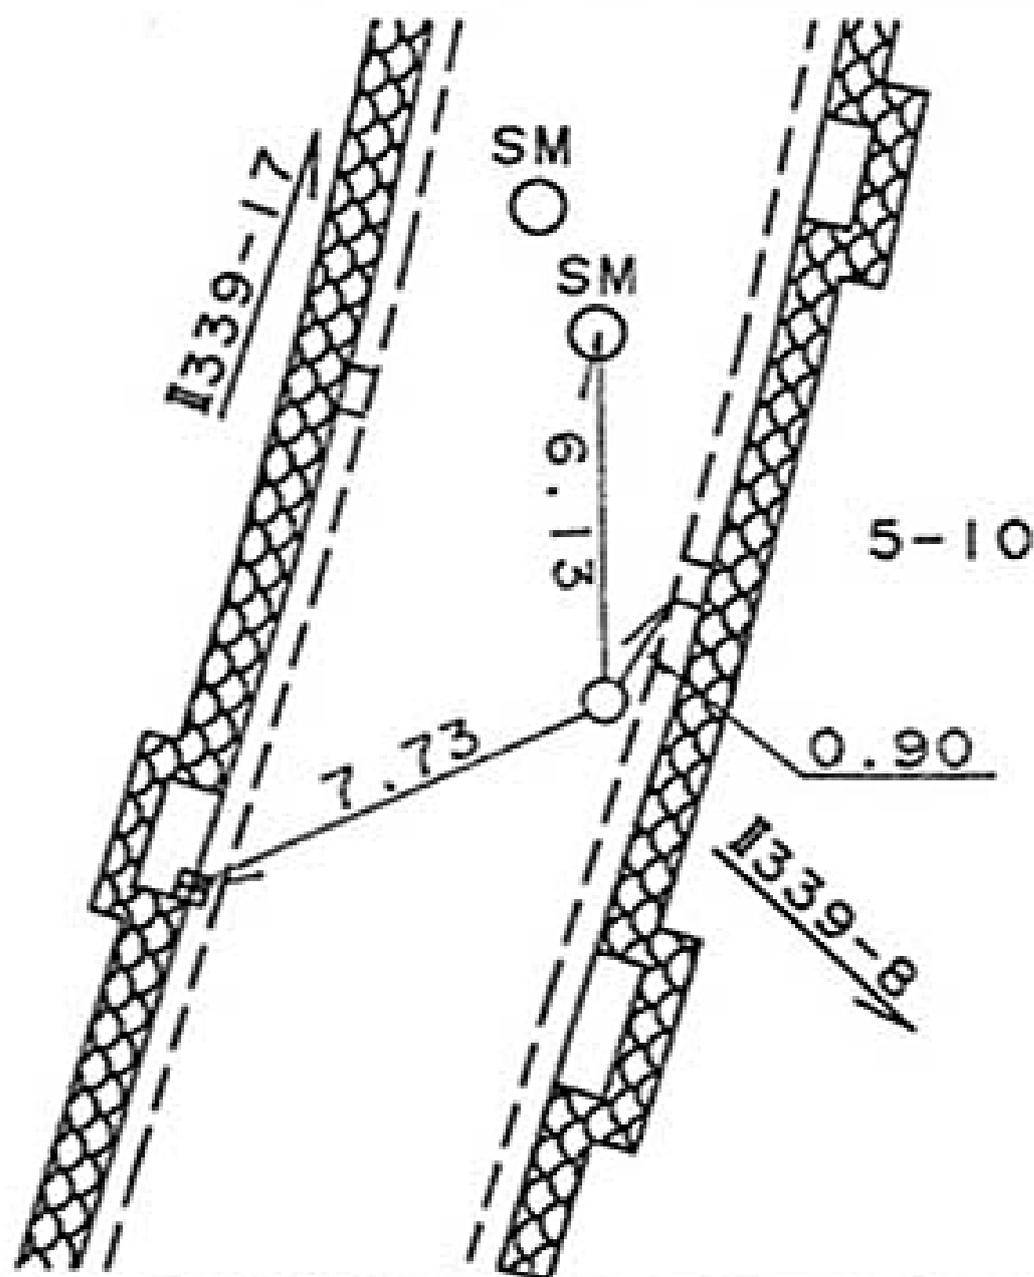

所在地

金沢区西柴二丁目三一番地先

標識ノ種類

金属標。鋳。木杭

キザミ

点番号


19

線番号

1339

要

図

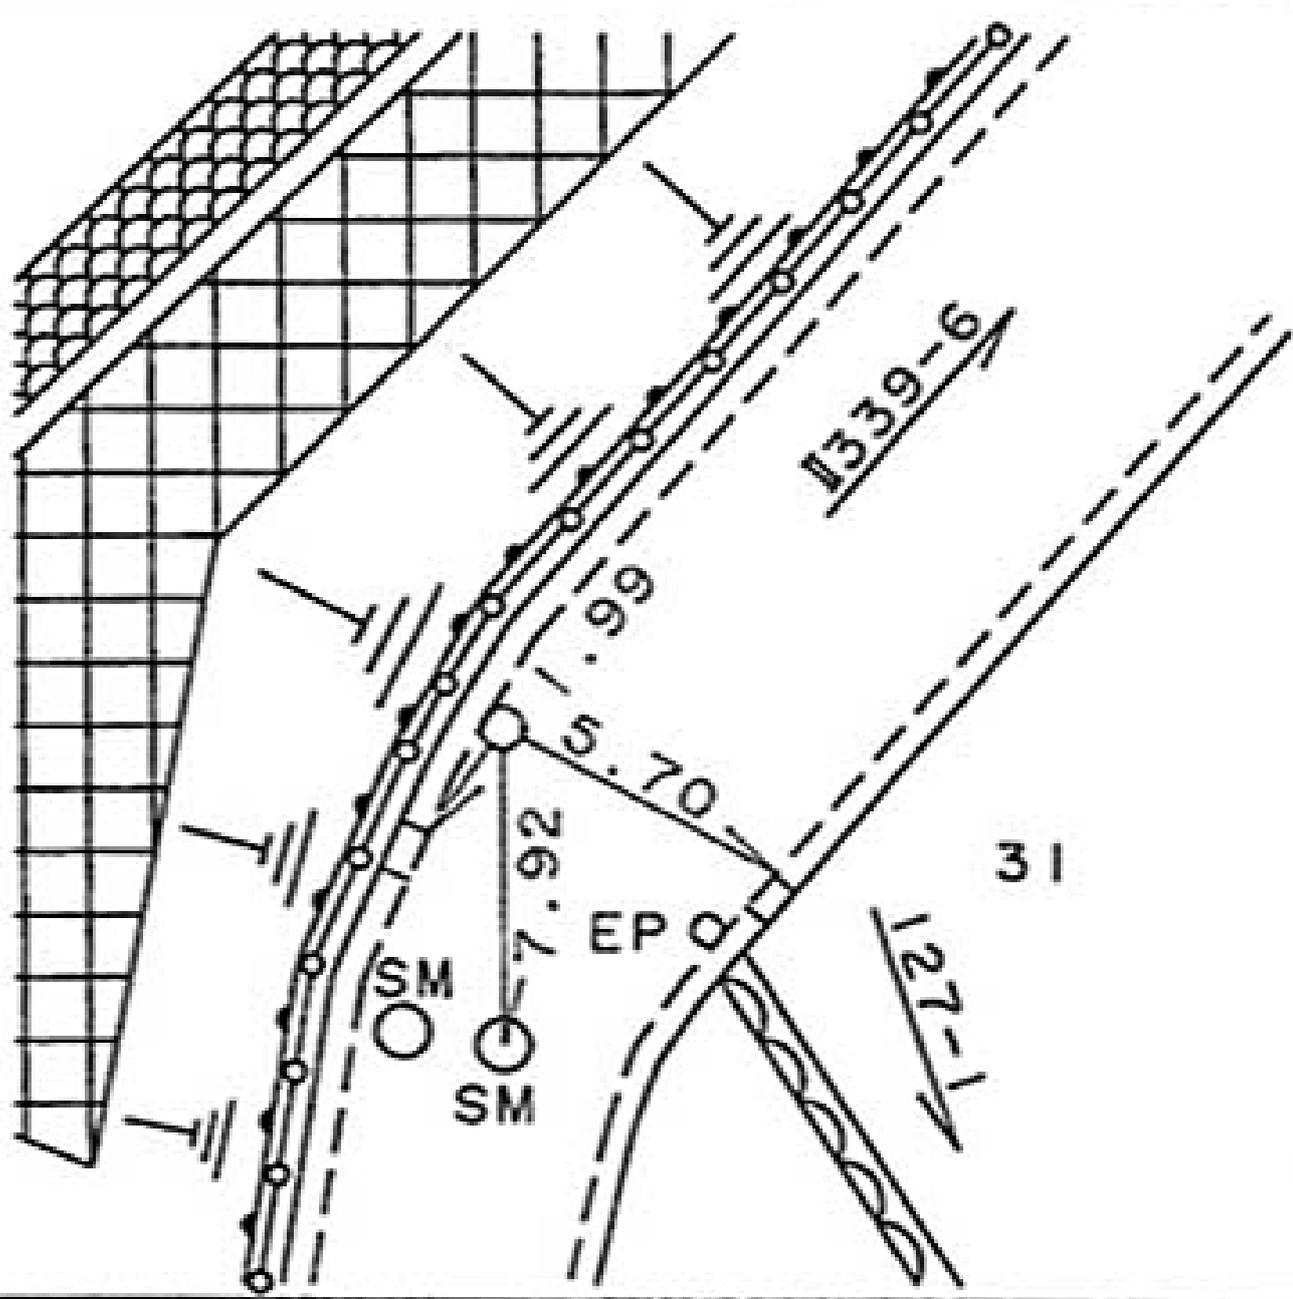

所在地

金沢区能見台四丁目四番地先

標識ノ種類

金属標・鋏・木杭

キザミ


点番号

20

線番号

II 339

要 図

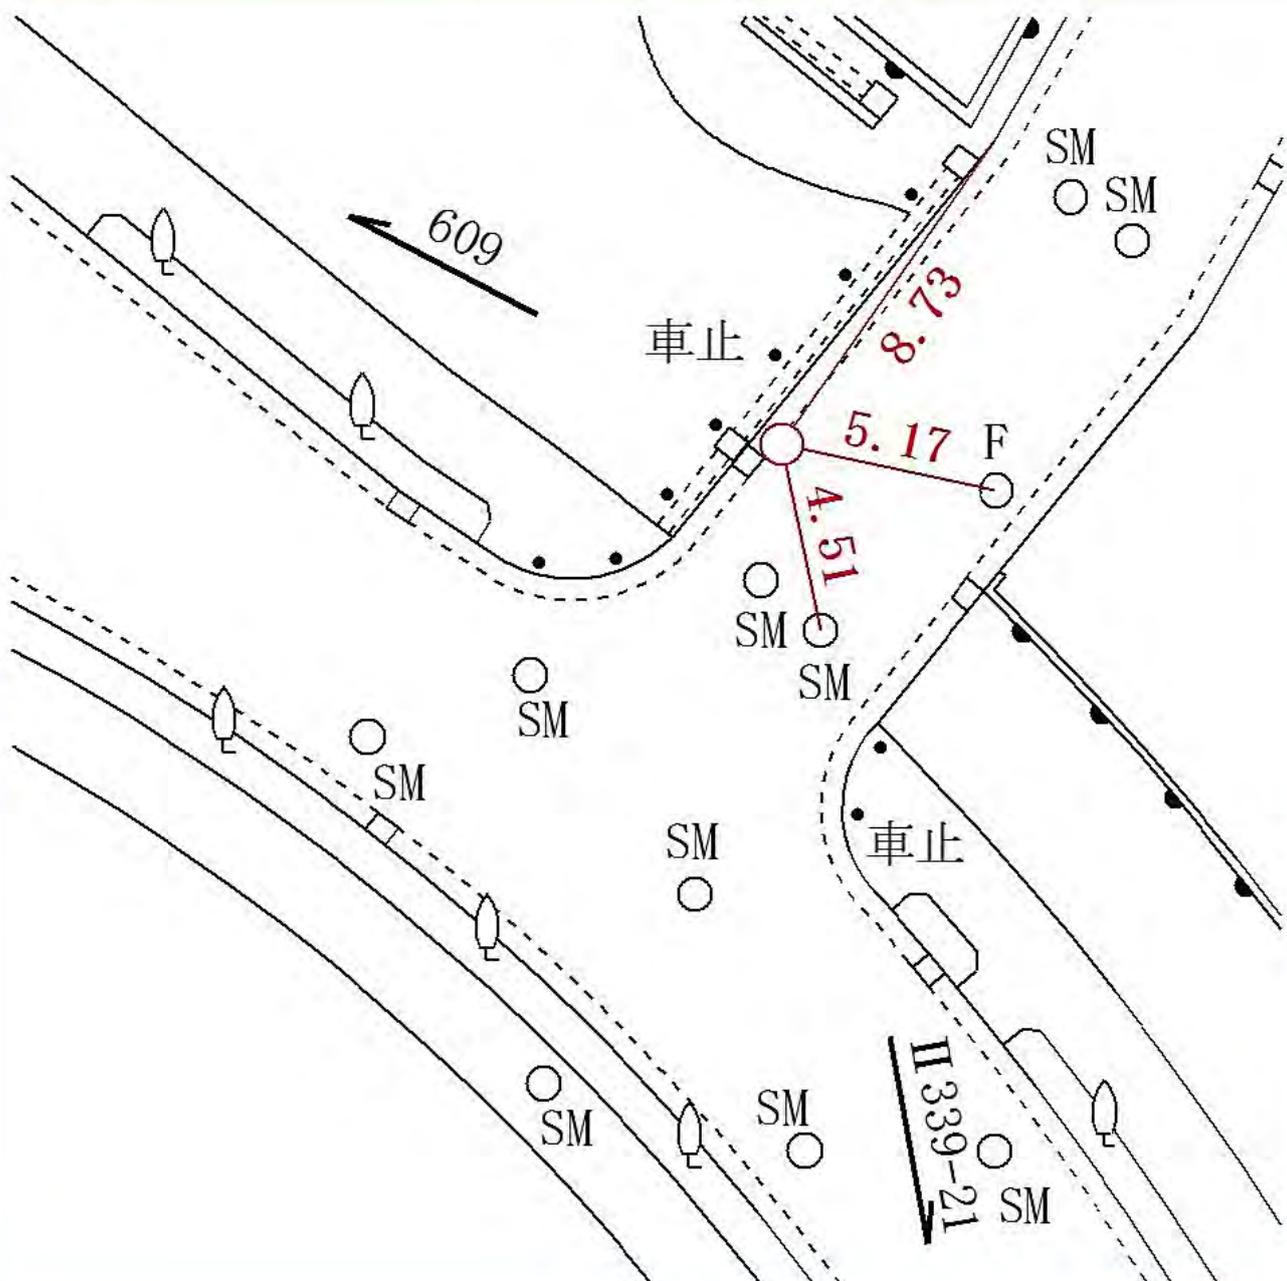

所在地

金沢区能見台五丁目二八番地先

標識ノ種類

金属標・鋏・木杭

キザミ


点番号

21

線番号

II 339

要 図

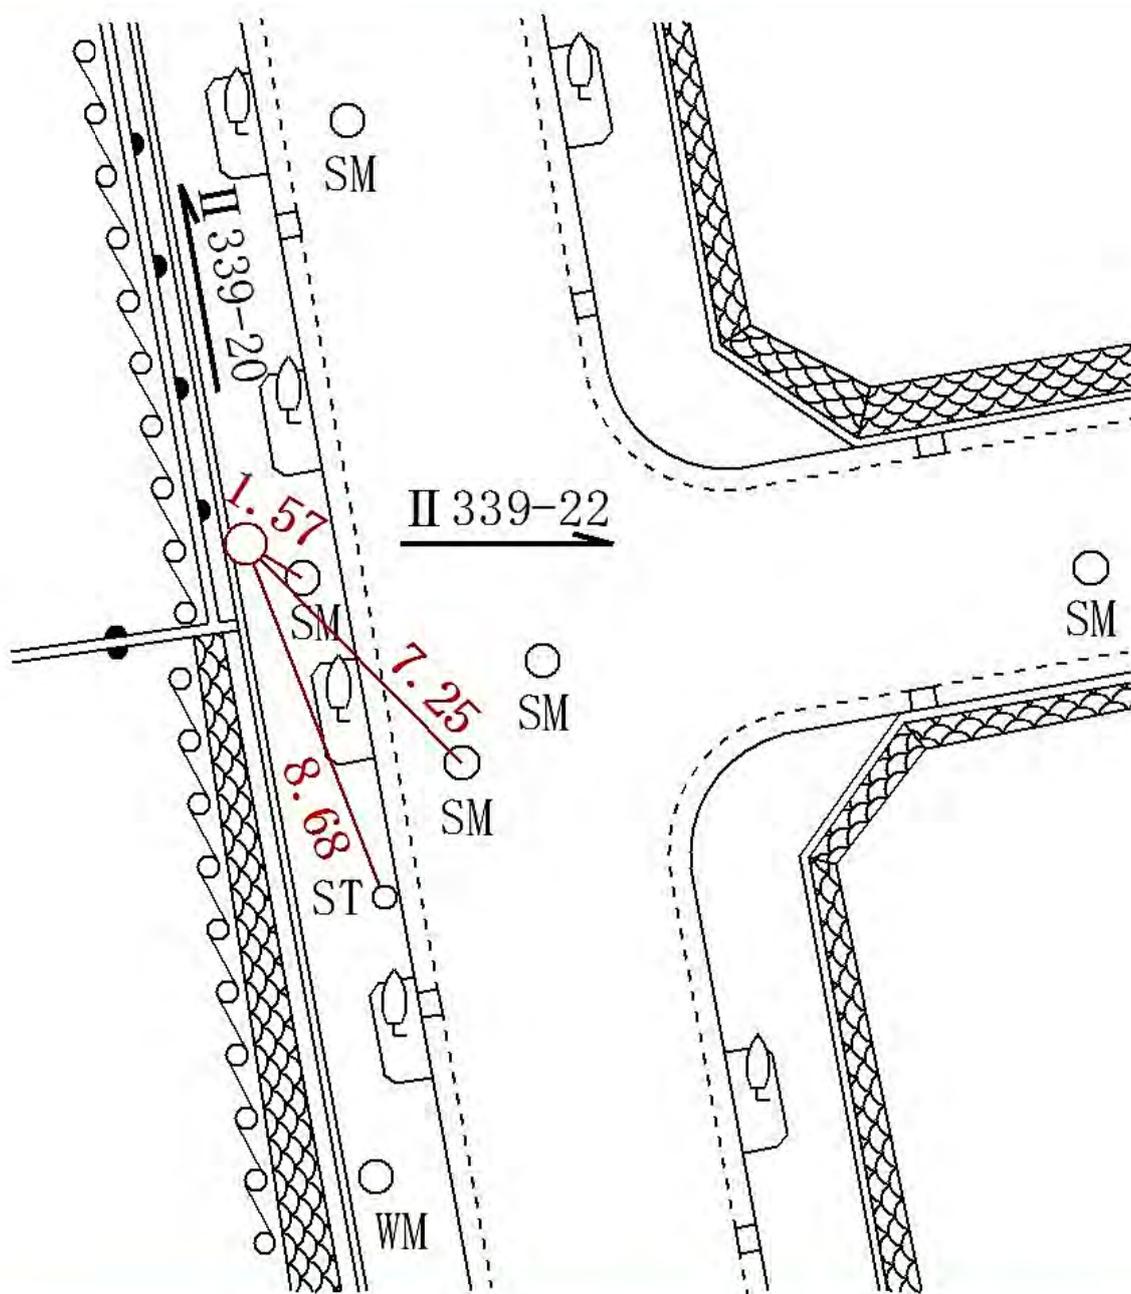

所在地

金沢区能見台五丁目二三番地先

標識ノ種類

金属標・鋏・木杭

キザミ


点番号

22

線番号

II 339

要 図

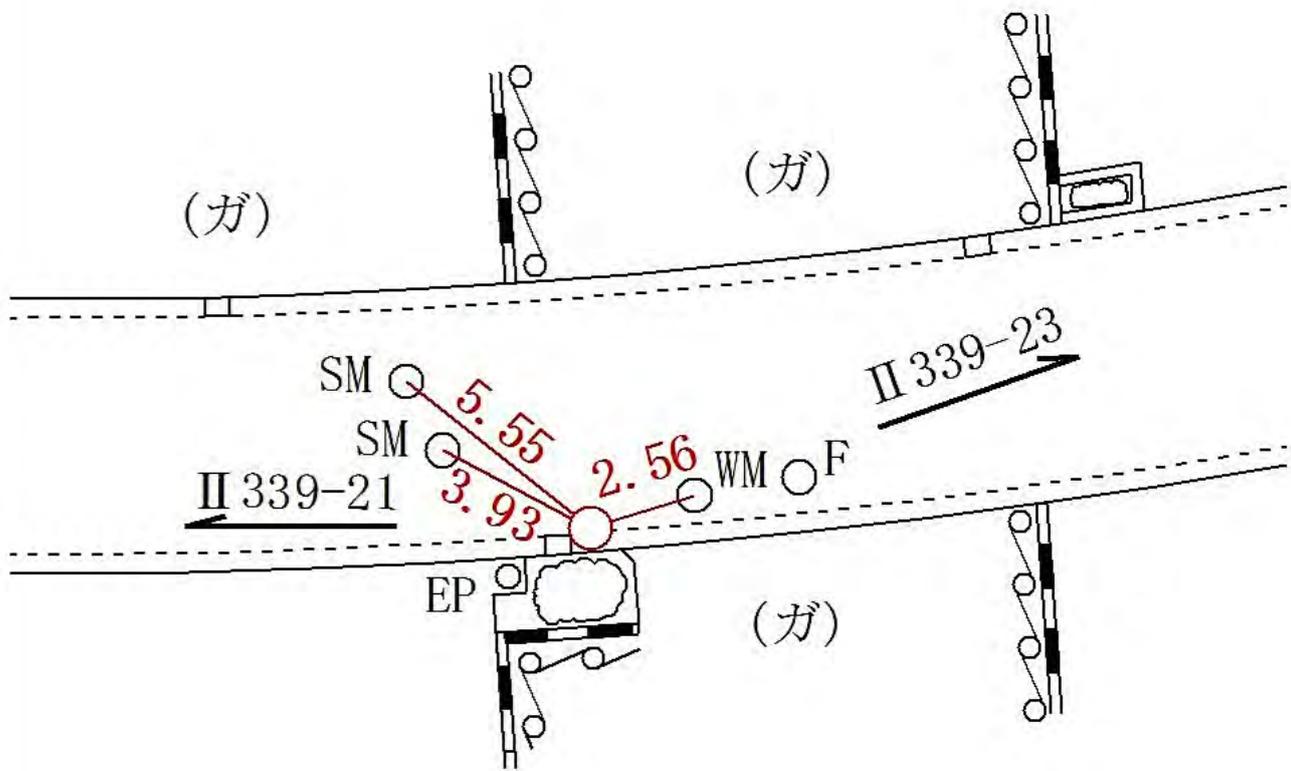

所在地

金沢区能見台五丁目一五番地先

標識ノ種類

金属標・鋏・木杭

キザミ


点番号

23

線番号

II 339

要 図

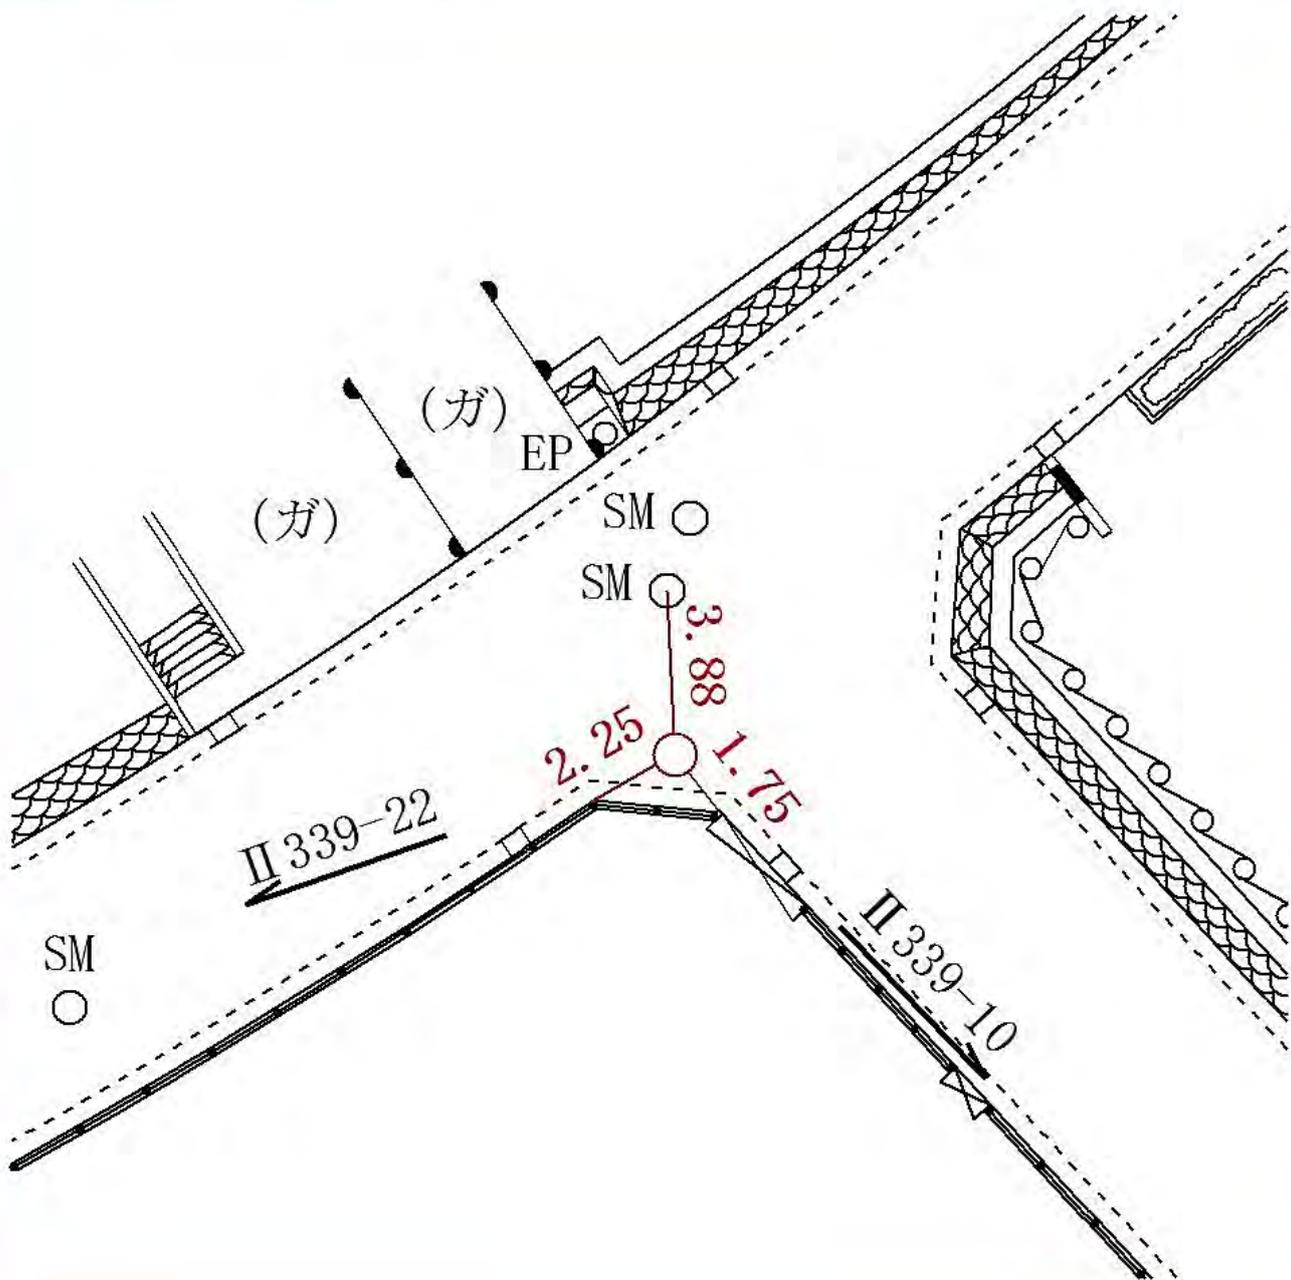

所在地 南区六ツ川三丁目一三番地先

標識ノ種類

線番号

点番号


I340

1

木杭。標石。刻印

要 図

鋳。鑄物杭 **金属標**

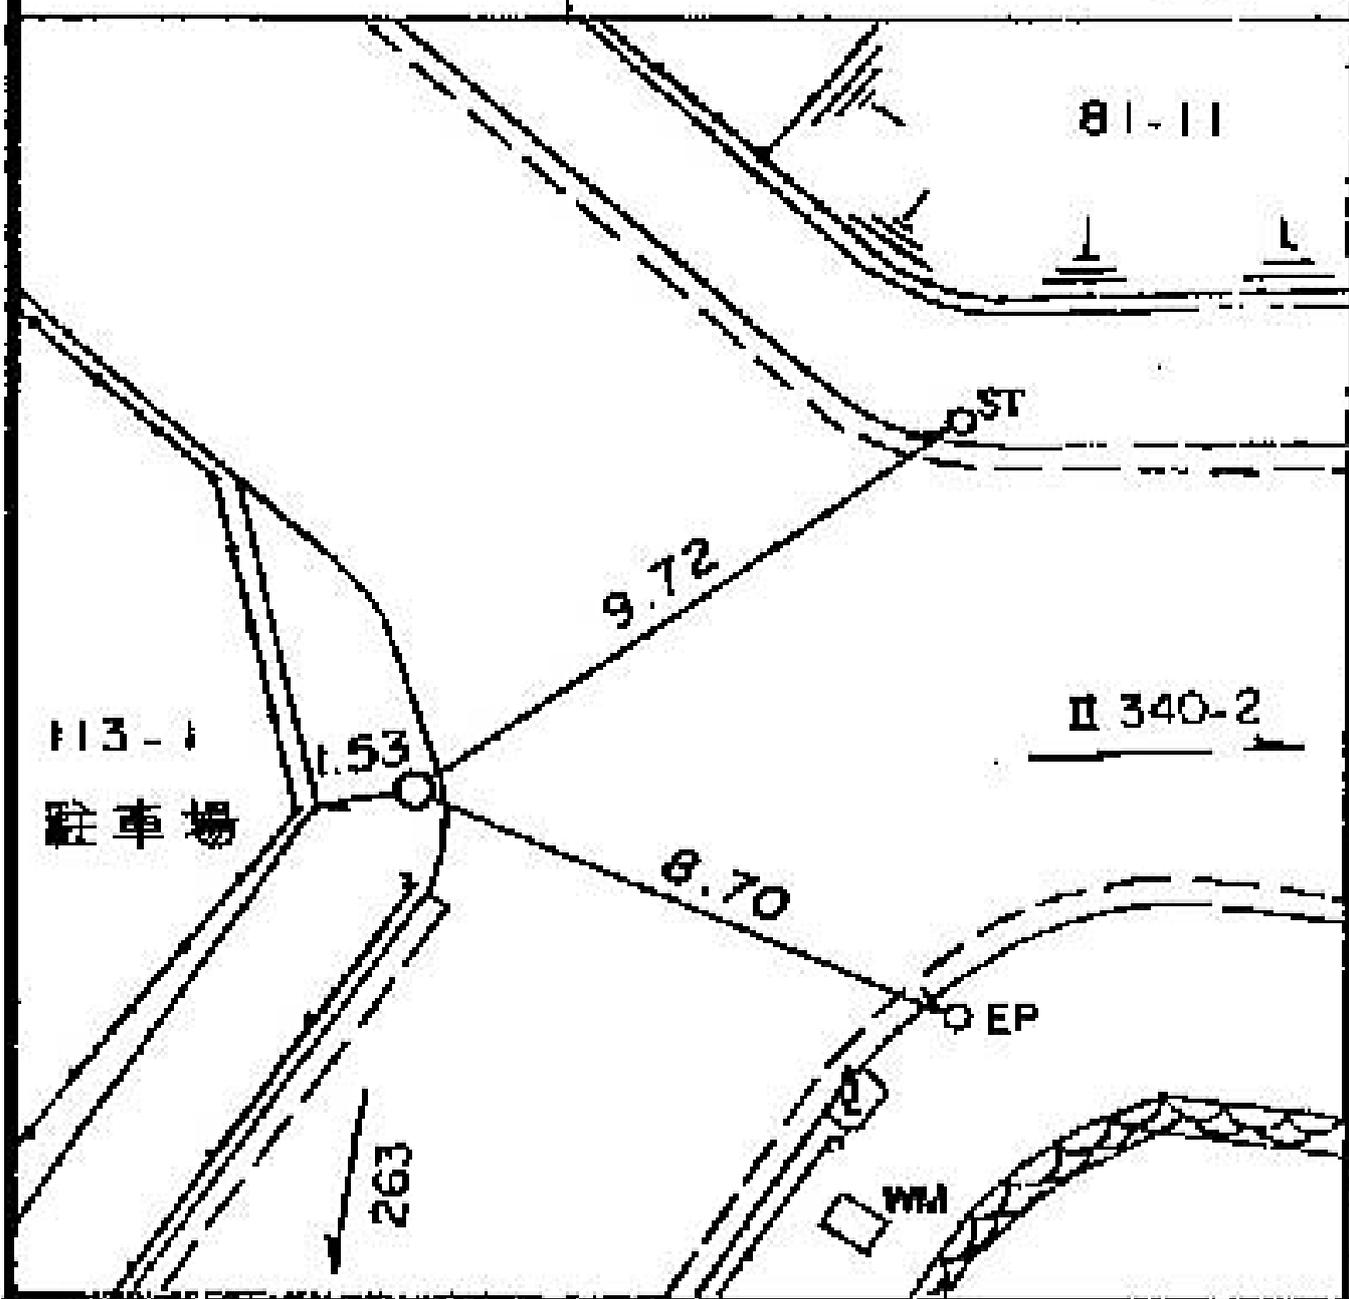

所在地  
南区六ツ川三丁目六五―九番地先

標識ノ種類

木杭・標石・刻印

鎮・鋳物杭 **金属標**


線番号

点番号

I340

2

要 図

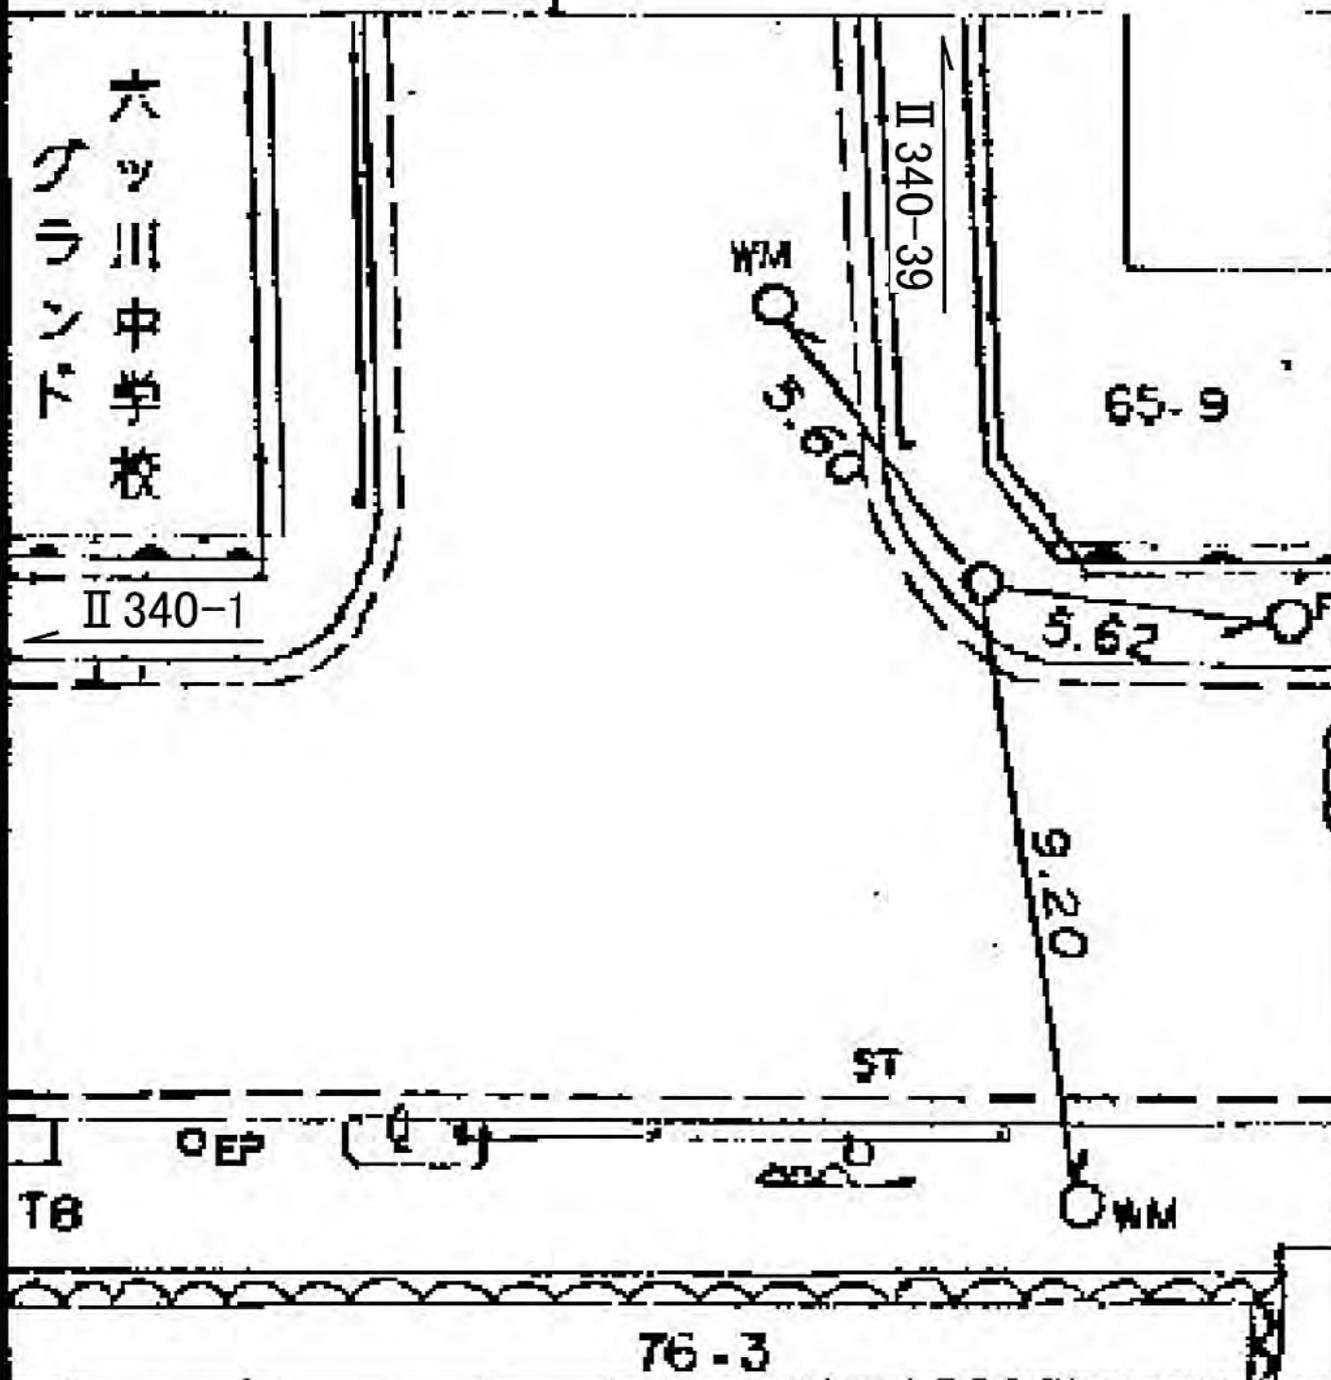

所在地  
南区六ツ川三丁目五一一番地先

標識ノ種類

木杭・標石・刻印

鋳・鑄物杭 **金属標**


線番号

点番号

I340

3

要 図

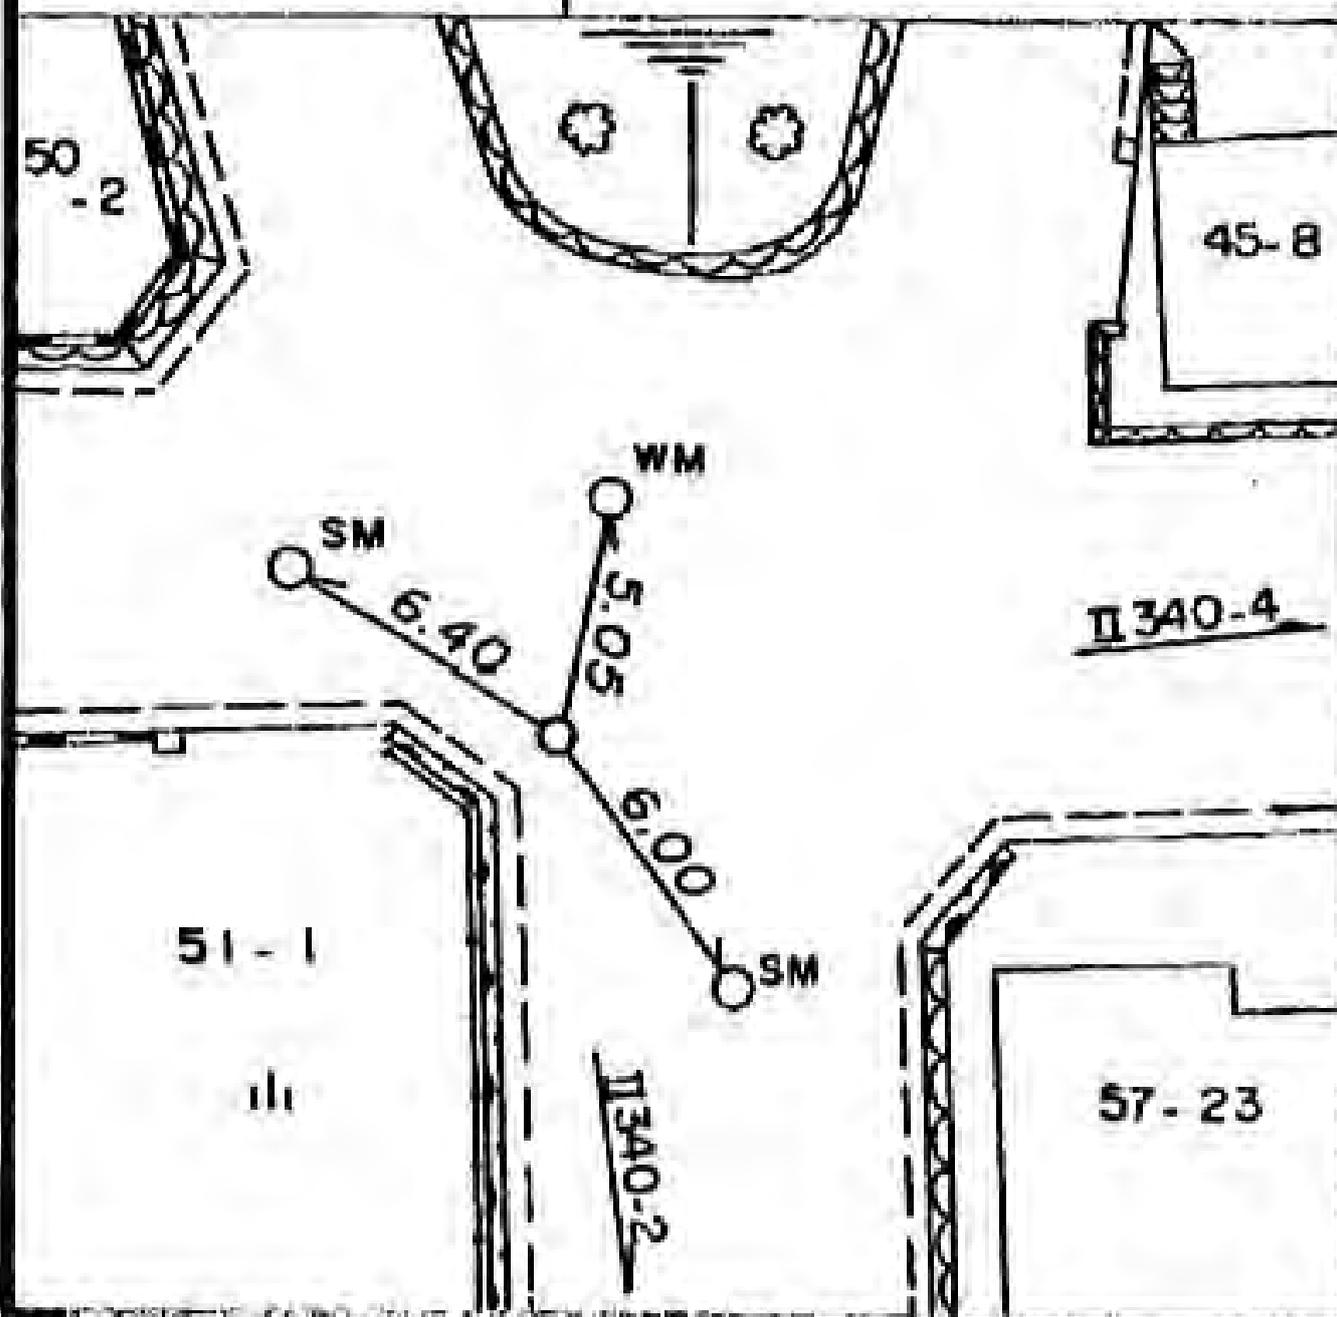

所在地

南区六ツ川三丁目六一一三番地先

標識ノ種類

木杭。標石。刻印

鋳。鑄物杭 **金属標**

線番号


I340

点番号

4

要

図

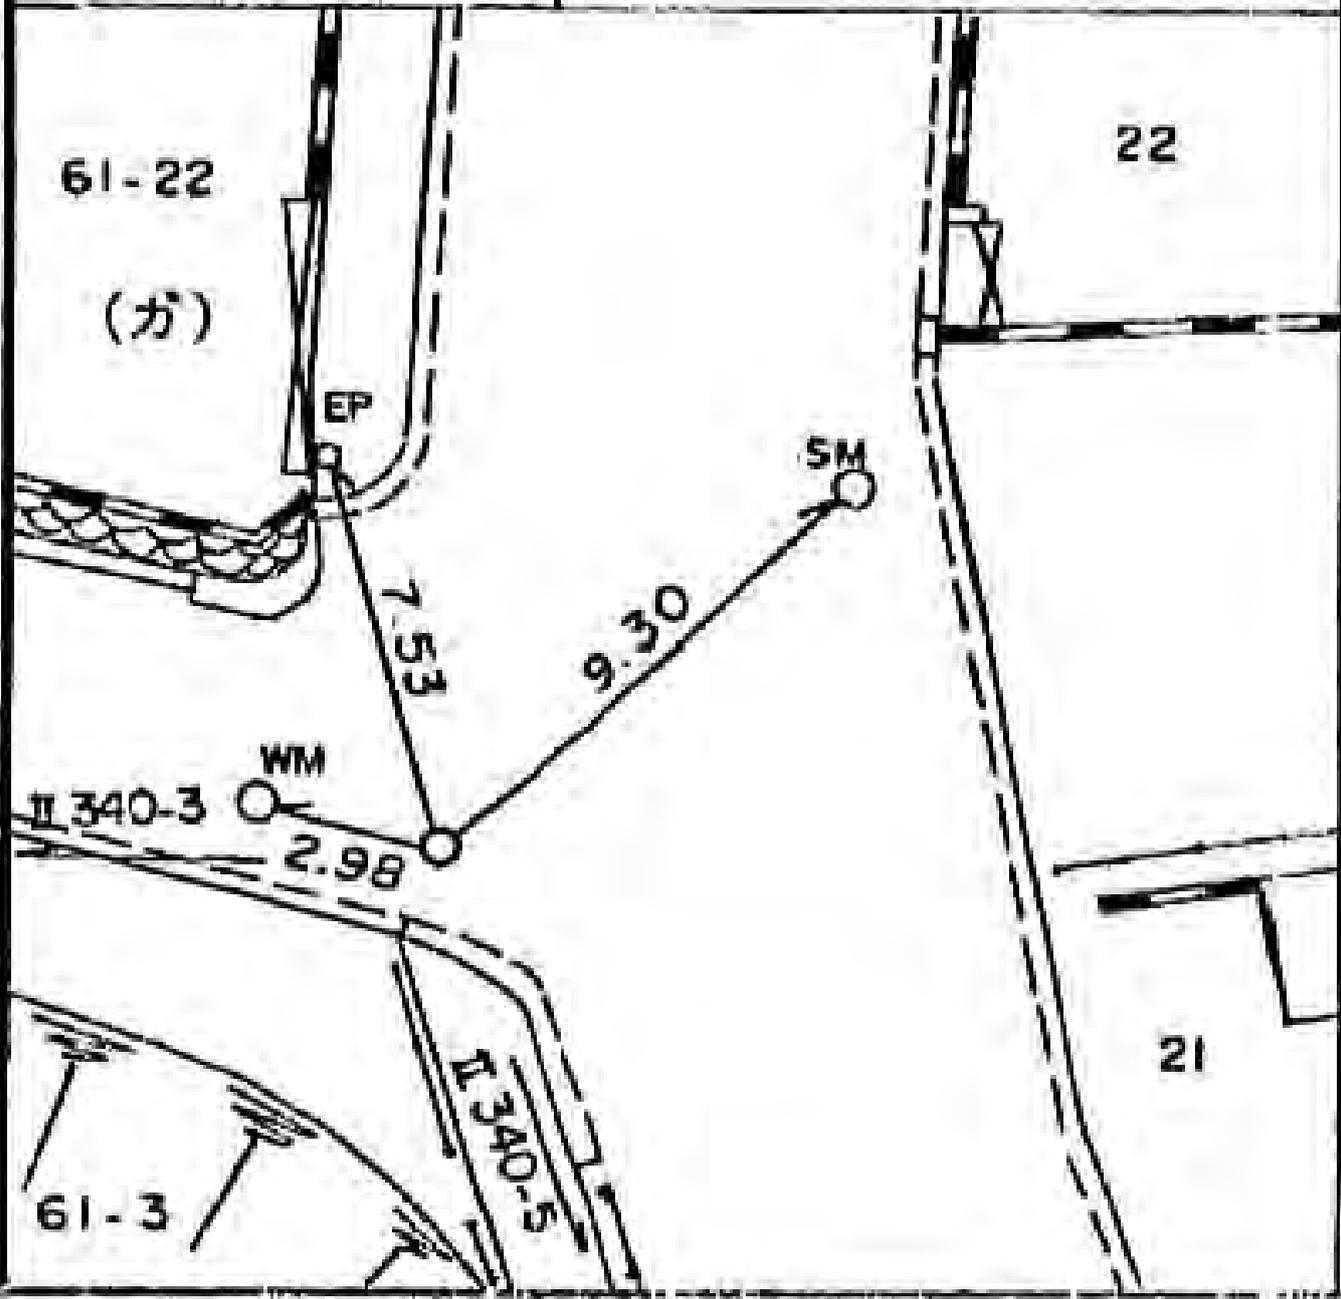

所在地  
南区六ツ川三丁目一三一六番地先

標識ノ種類

線番号

I340


点番号

6

木杭。標石。刻印

要 図

鋳。鑄物杭 **金屬標**

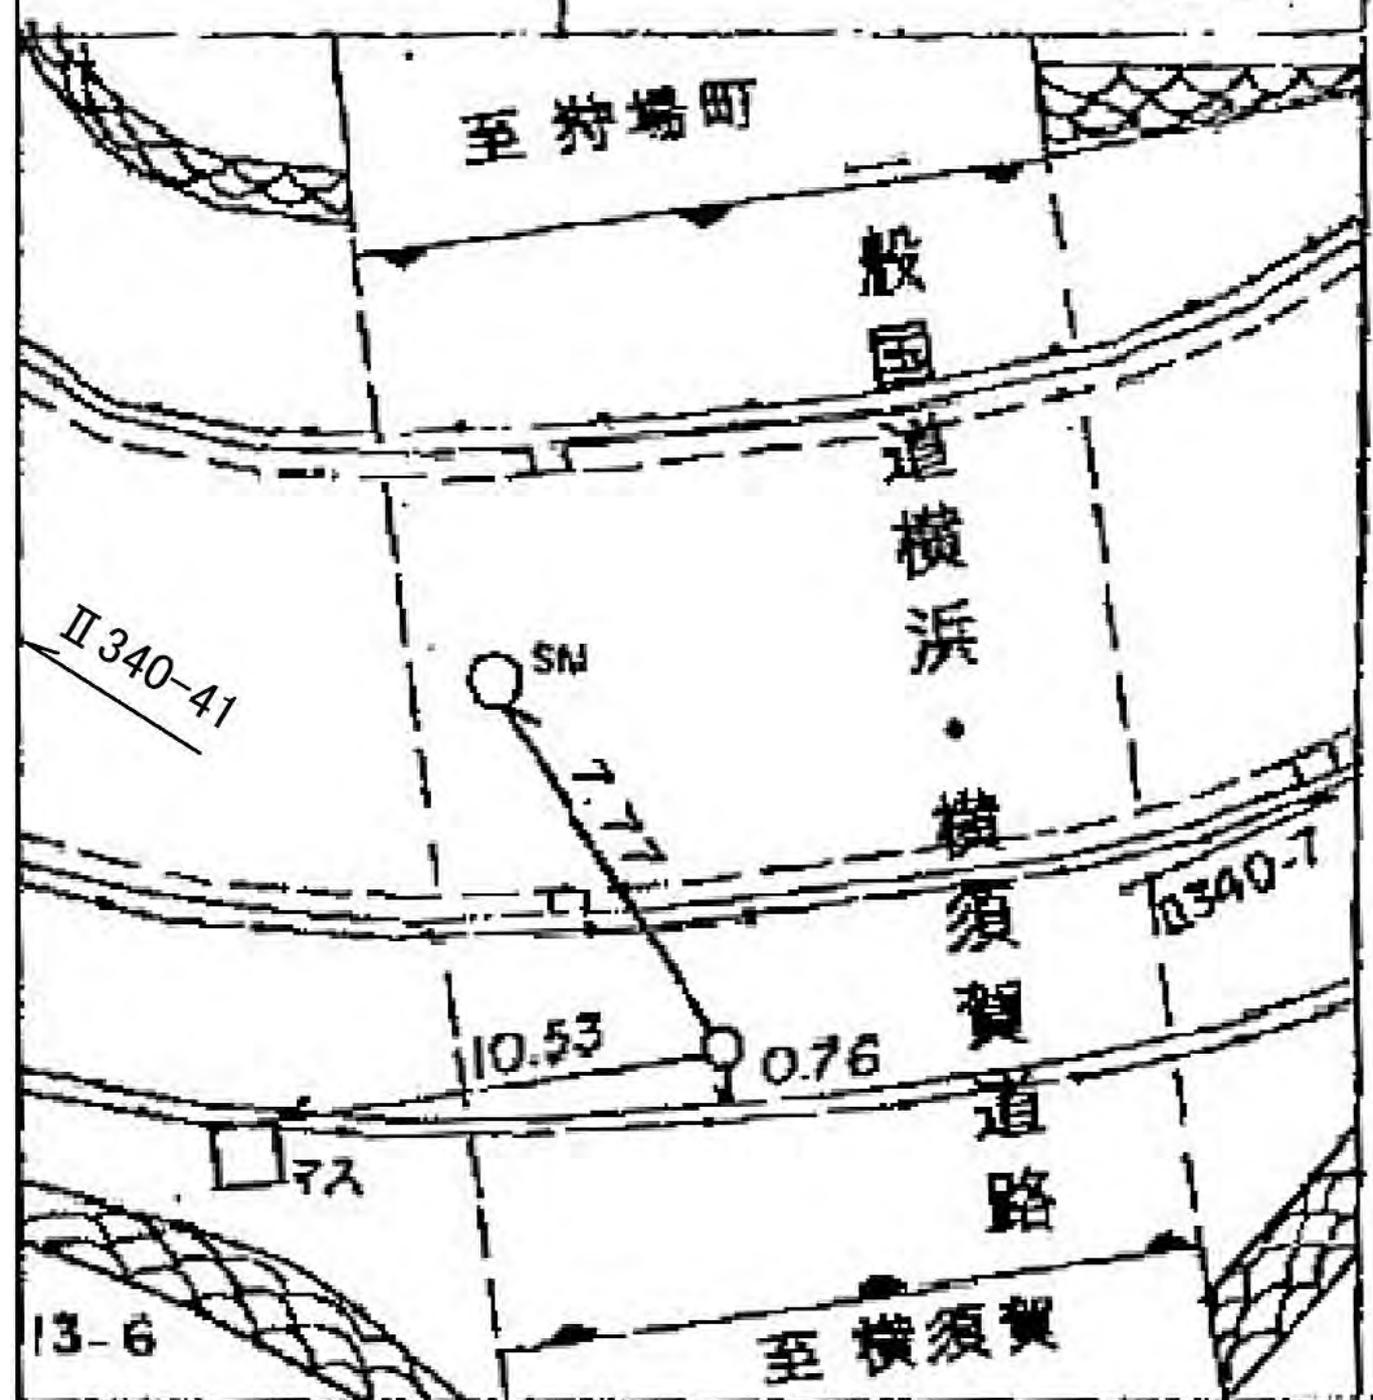

13-6

所在地

南区永田みなみ台一番地先

標識ノ種類

木杭。標石。刻印

紙。鑄物杭 **金属標**


点番号

7

線番号

I340

要 図

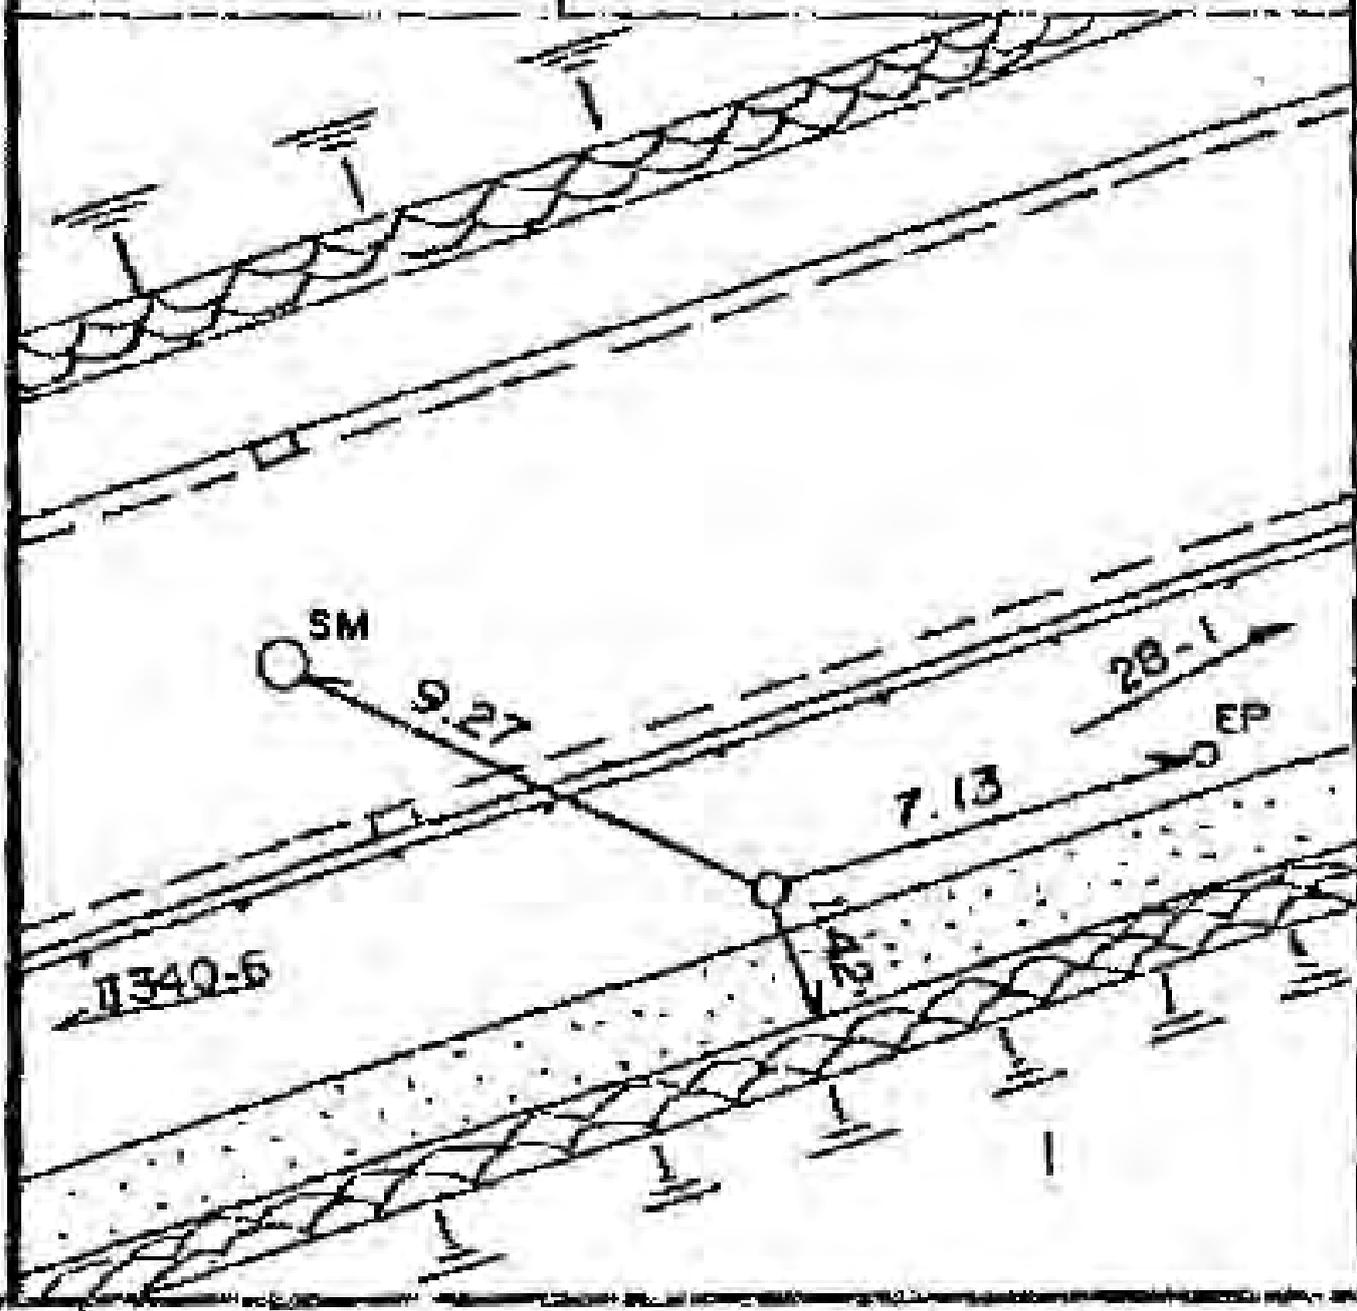

所在地

南区六ツ川三丁目六二番地先

標識ノ種類

木杭。標石。刻印

鋏。鑄物杭 **金属標**


点番号

8

線番号

I340

要

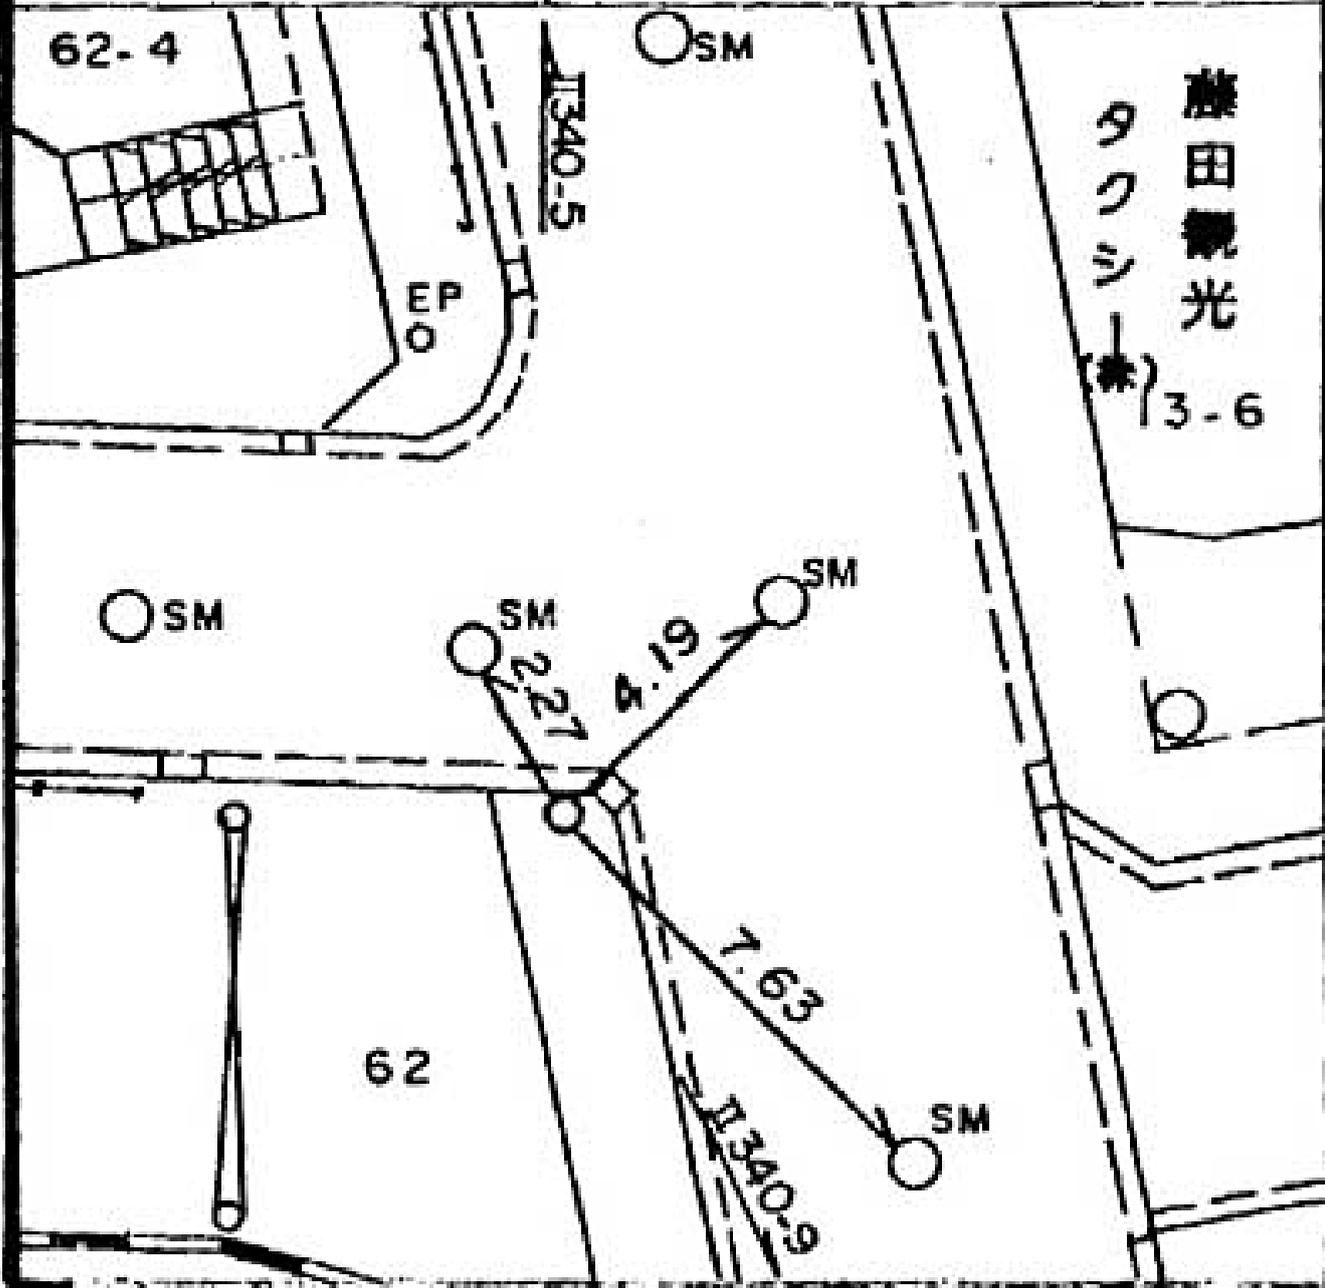

所在地

南区六ツ川三丁目七一一〇番地先

標識ノ種類

木杭・標石・刻印

釘・鋳物杭 **金属標**

点番号


9

線番号

I340

要

図

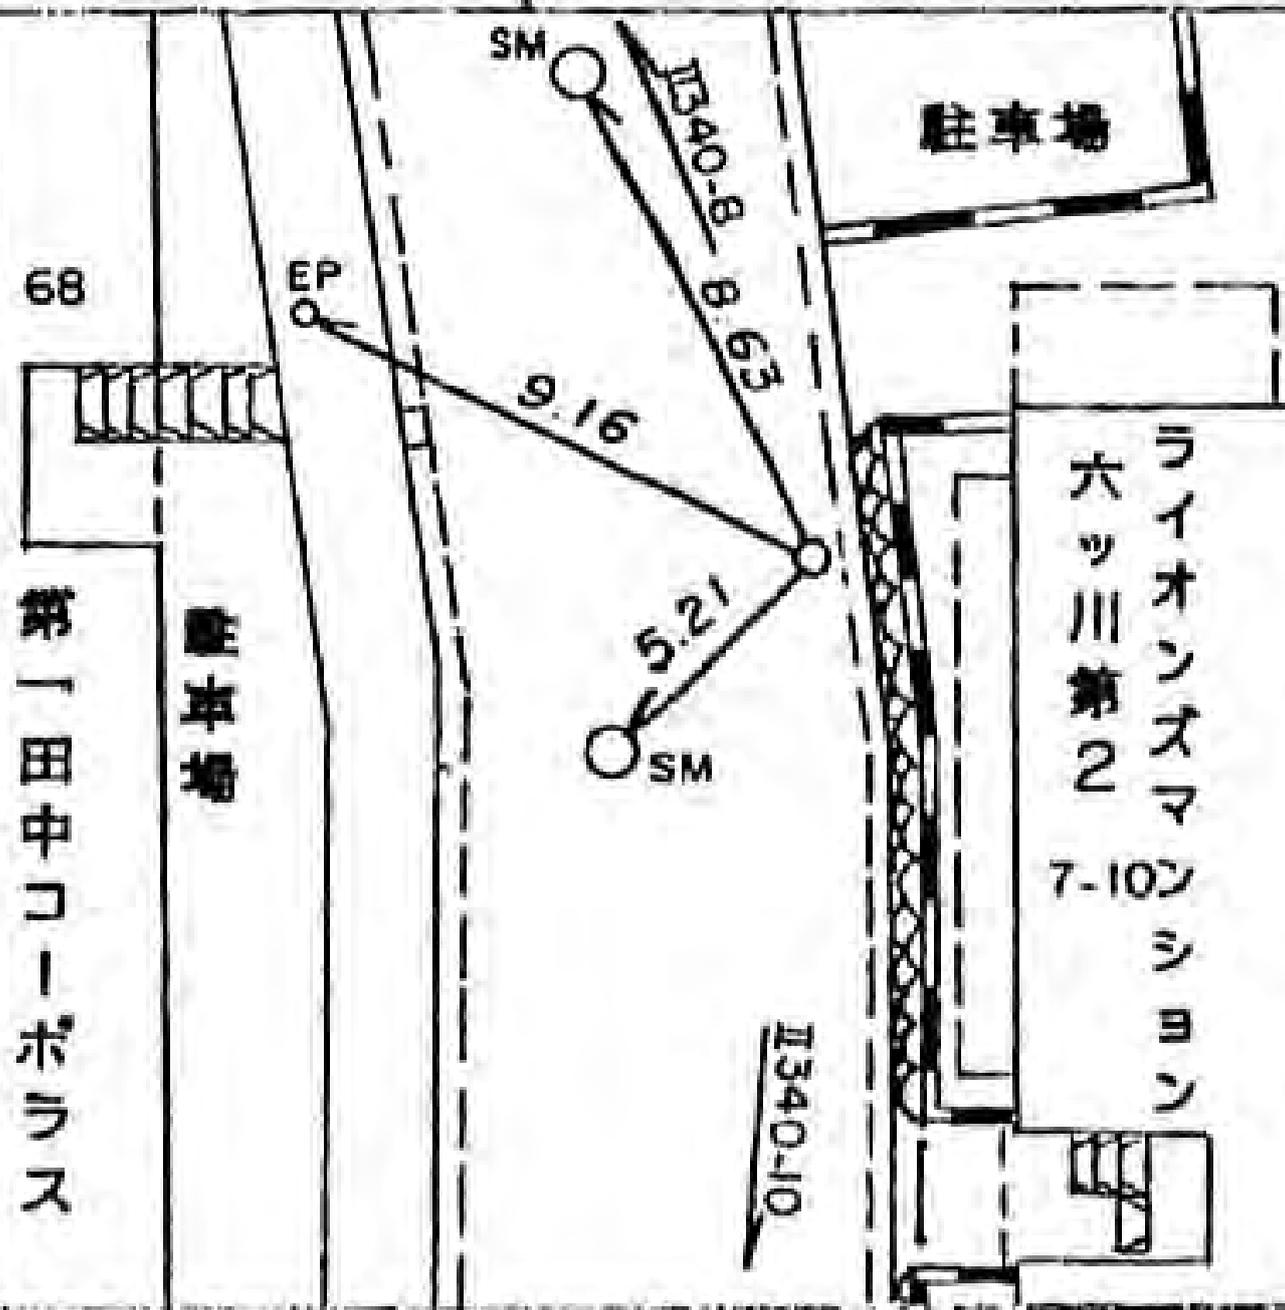

所在地

南区六ツ川三丁目六八―八番地先

標識ノ種類

木杭。標石。刻印

錐。鑄物杭 **金属標**


点番号

10

線番号

1340

要 図

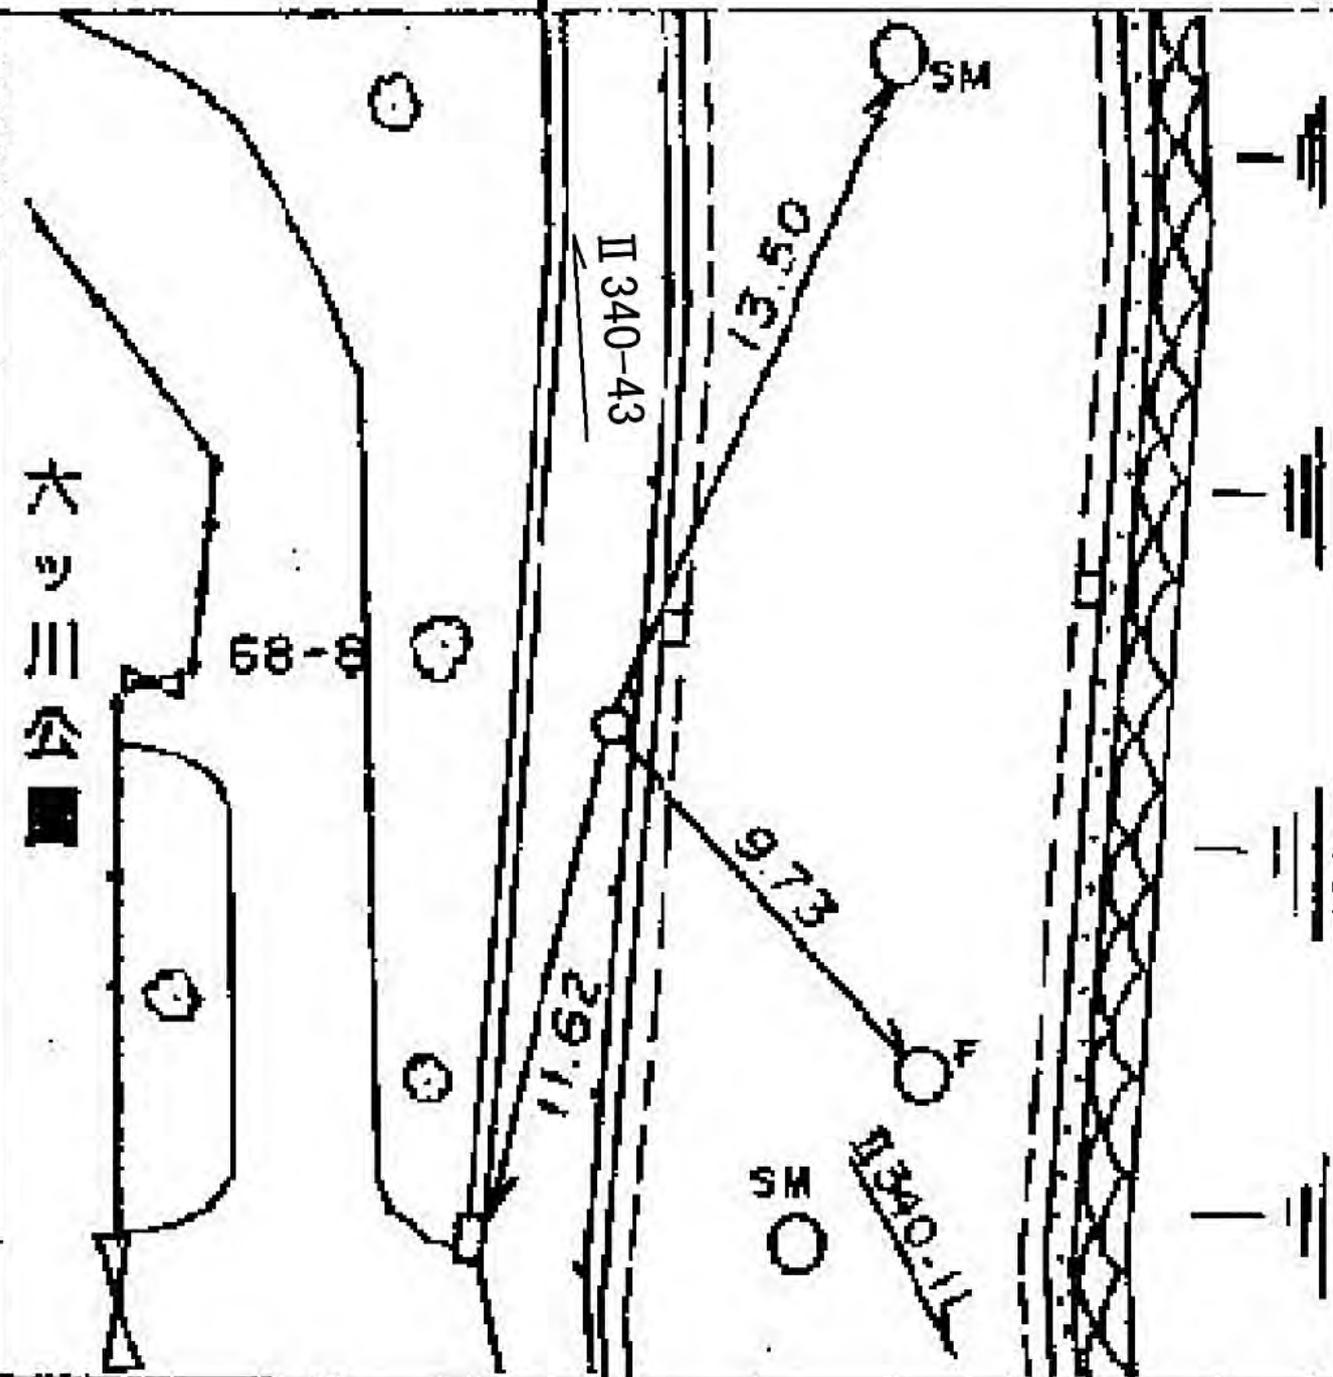

所在地

南区六ツ川三丁目六八一八番地先

標識ノ種類

木杭。標石。刻印

鋳。鑄物杭 **金属標**

線番号


I340

点番号

11


要

図

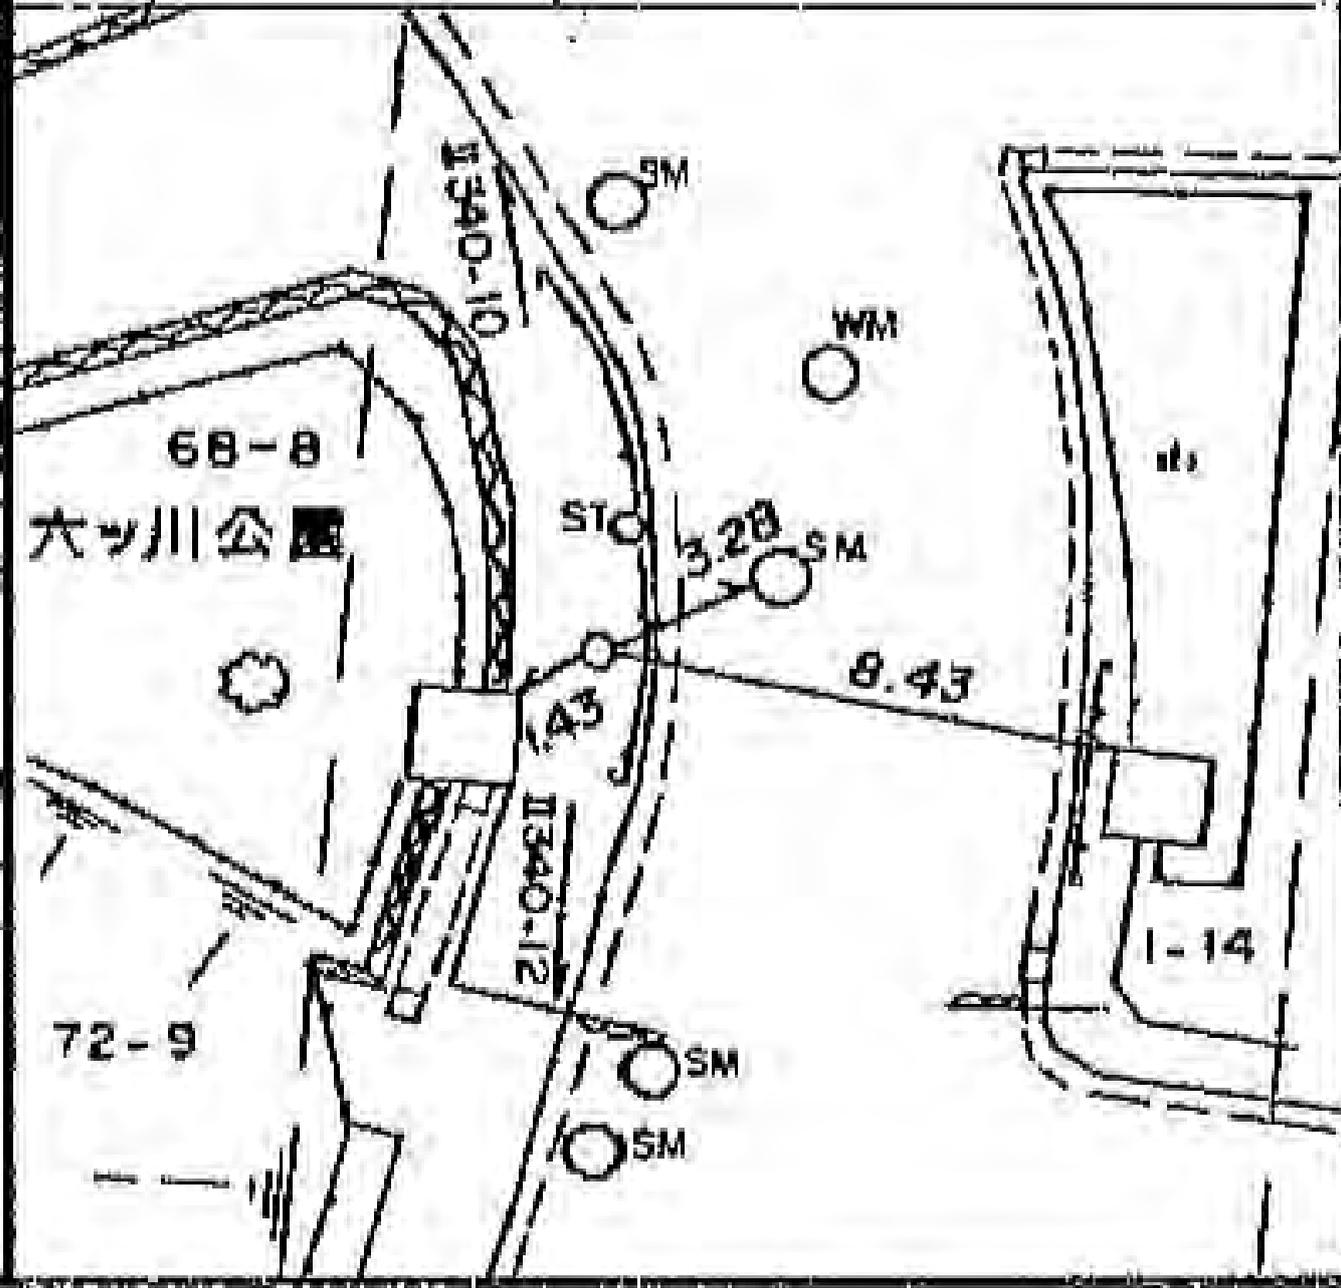

線番号	点番号	標識ノ種類
I340	12	木杭。標石。刻印
要	図	鎮。鑄物杭 <b>金属標</b>

所在地  
南區六ツ川二丁目一〇八一番地先

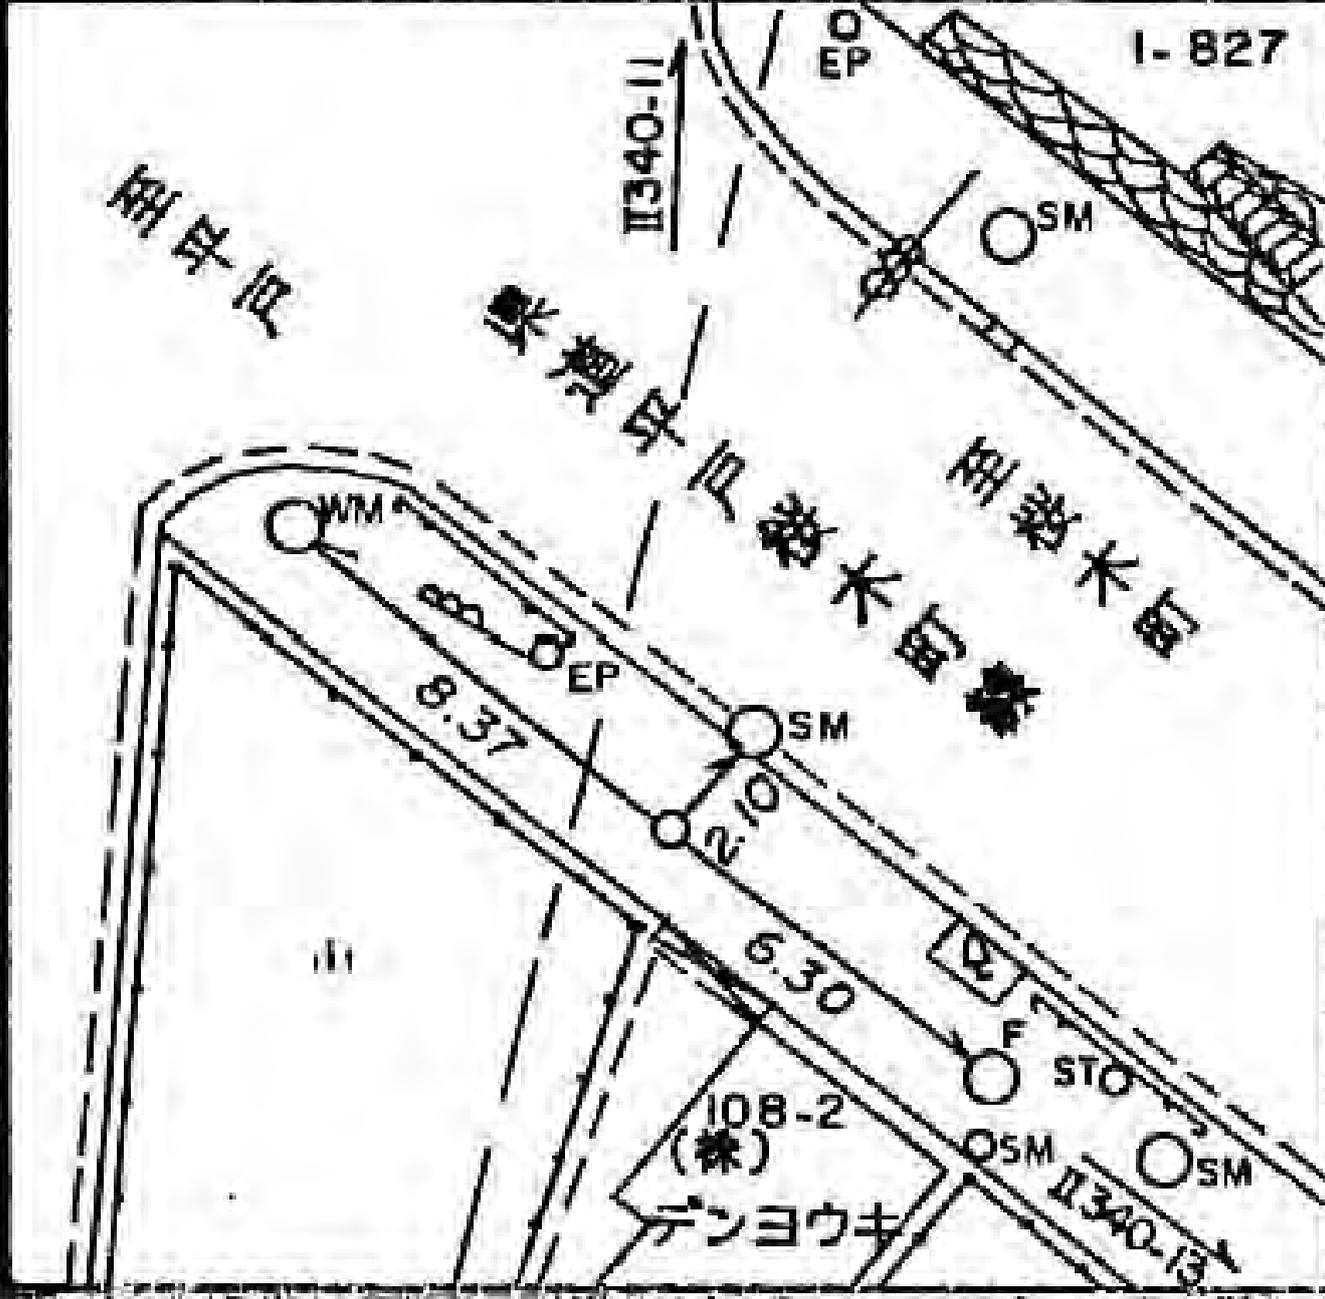

所在地  
南区六ツ川一丁目七八八番地先

標識ノ種類

木杭。標石。刻印

鋳。鑄物杭 **金属標**


点番号

13

線番号

I 340

要 図

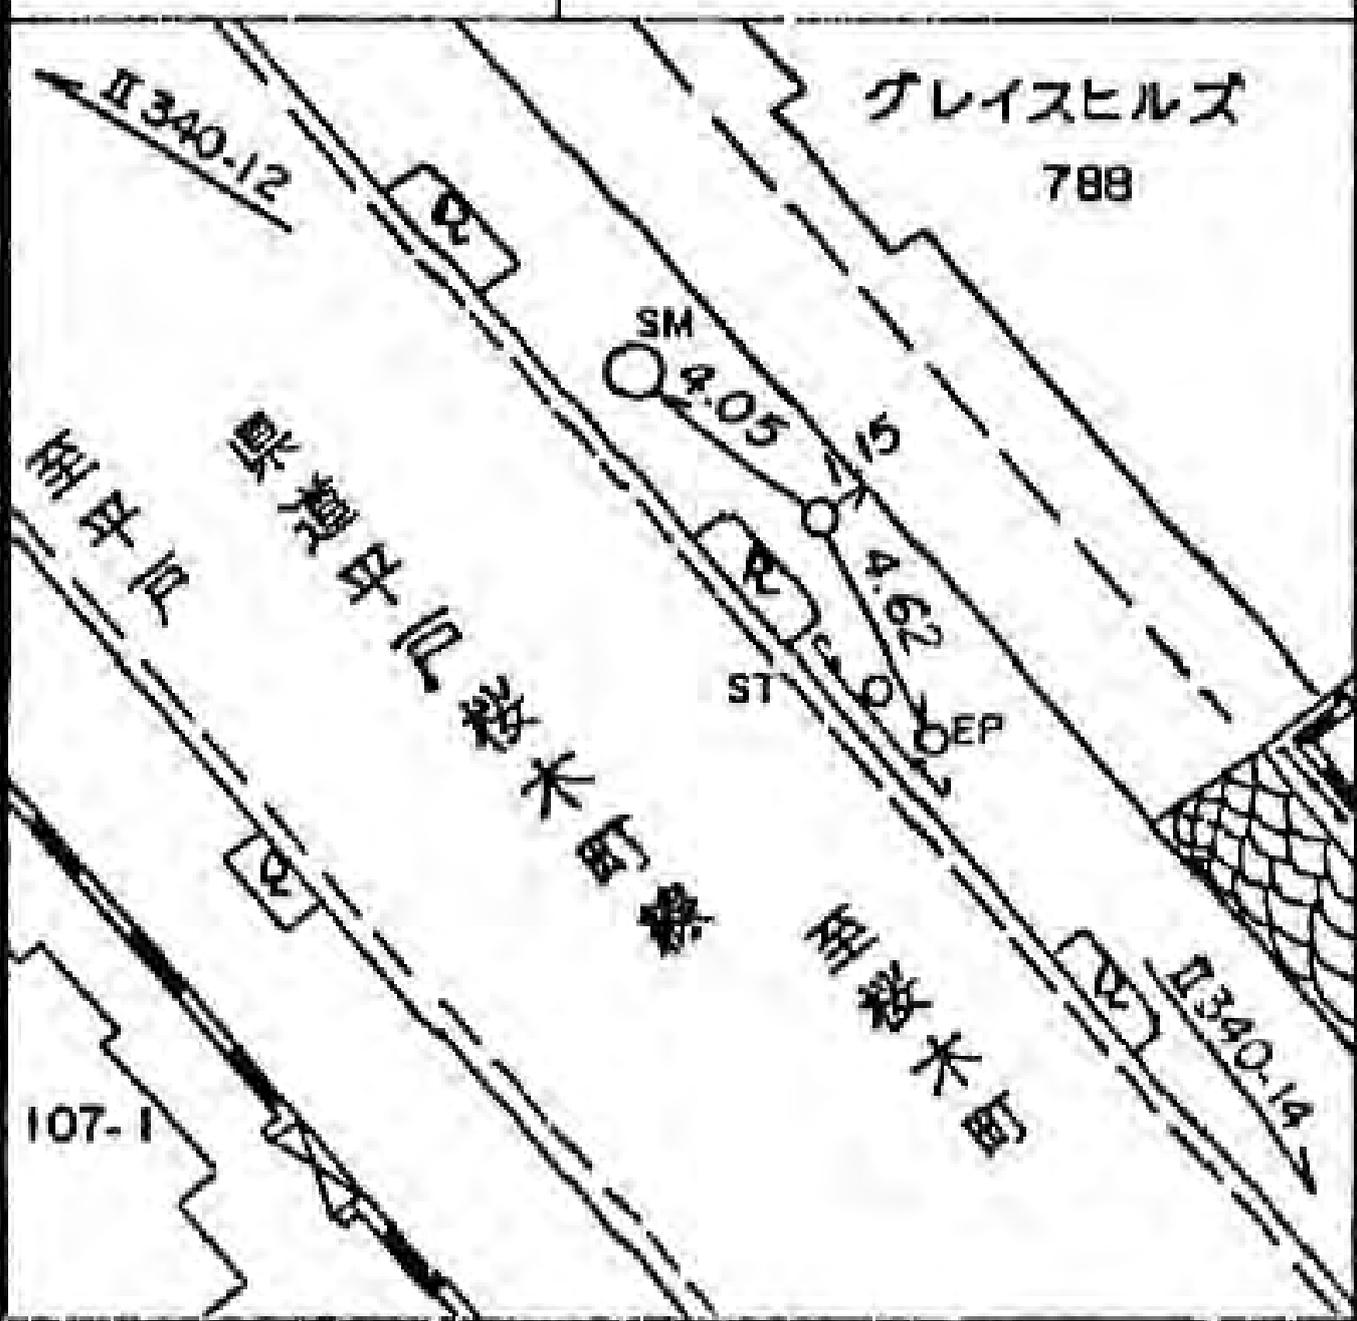

所在地 南区六ツ川二丁目八六一四六番地先

標識ノ種類

木杭。標石。刻印

鎮。鑄物杭 **金属標**


線番号

II 340

点番号

14

要 図

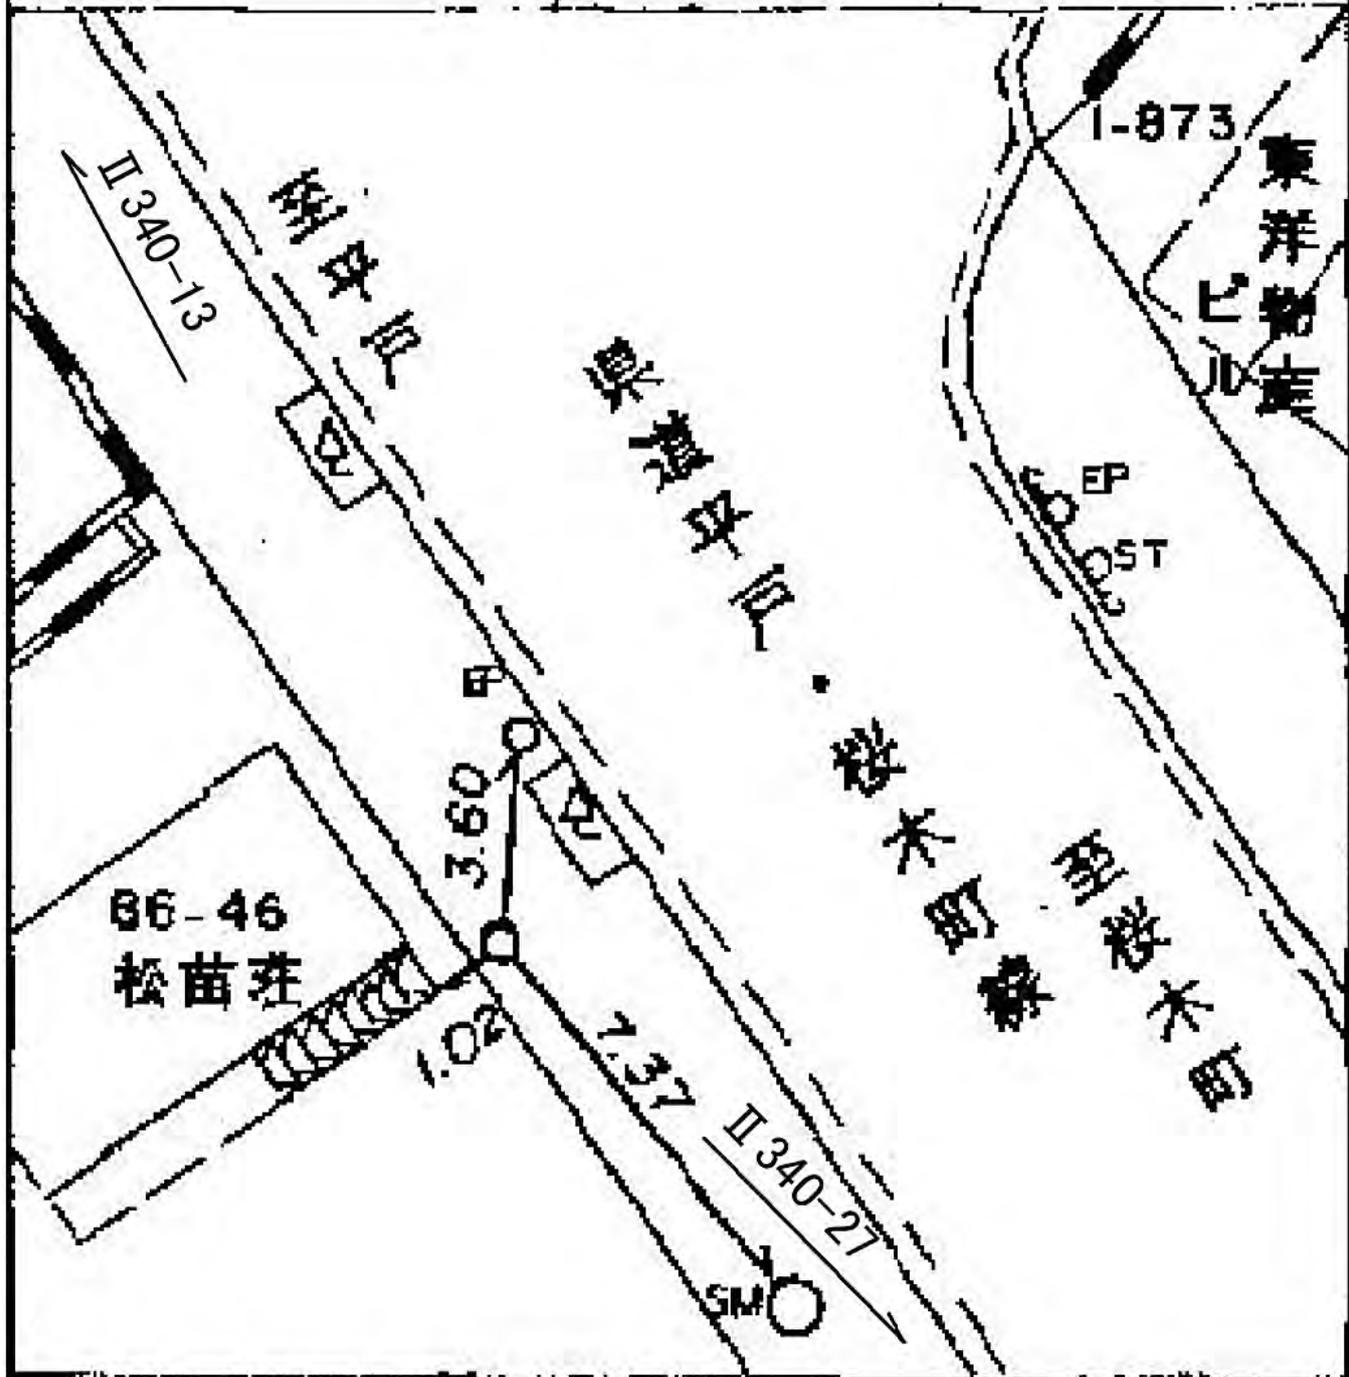

所在地

南区六ツ川二丁目八―九番地先

標識ノ種類

木杭。標石。刻印

鋳。鑄物杭 **金属標**

線番号

点番号

I340

15

要 図

1-693-1  
六ツ川消防出張所

SM

F

至平戸

II340-14

平戸道線

至桜木町

桜木町線

SM

ST

7.37

EP

7.27

SM

1.33

II340-16

大気無線  
(株)


8-9

SM GM

8  
エッソ  
ガソリン  
スタンド

所在地  
南區六ツ川二丁目二―四番地先

線番号	点番号	標識ノ種類
I340	16	木杭。標石。刻印
要 図		鋌。鑄物杭 <b>金属標</b>

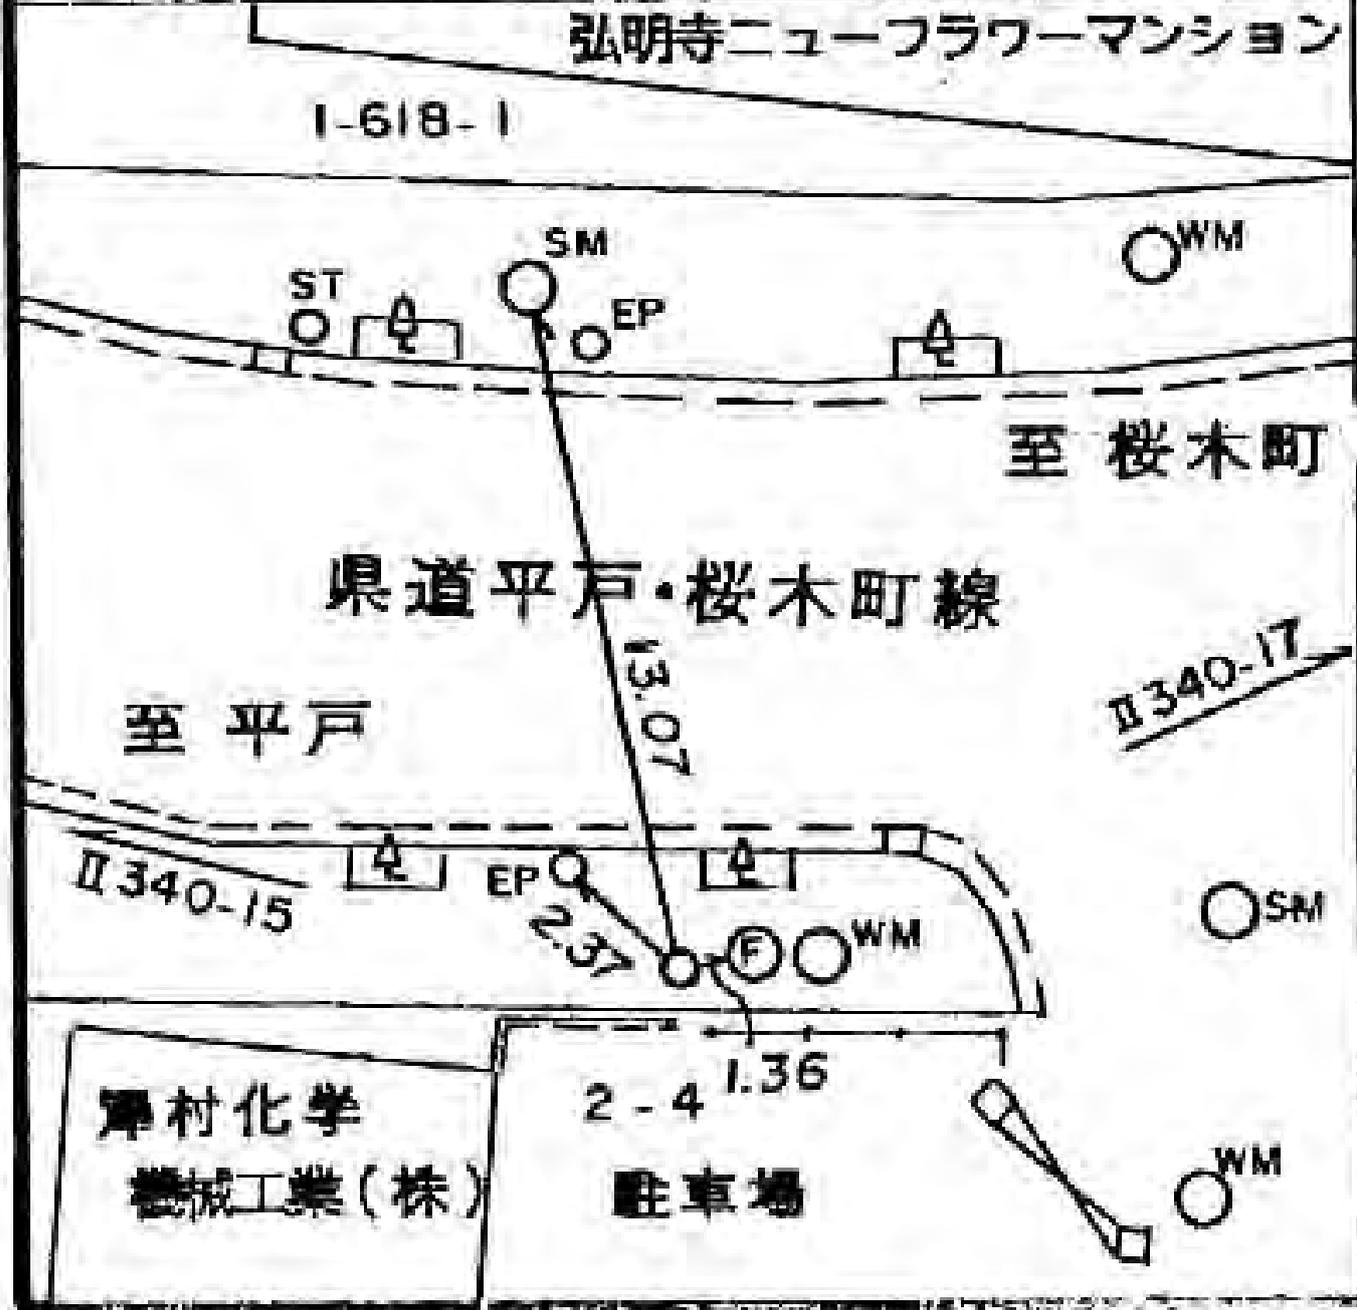

所在地  
南区六ツ川一丁目六三一番地先

標識ノ種類

木杭。標石。刻印

鋌。鑄物杭 **金属標**

線番号

点番号

I340

17

要 図



所在地

南区六ツ川二丁目三三二一二番地先

標識ノ種類

木杭・標石・刻印

鋏・鋳物杭 **金属標**


線番号

点番号

I340

23

要 図

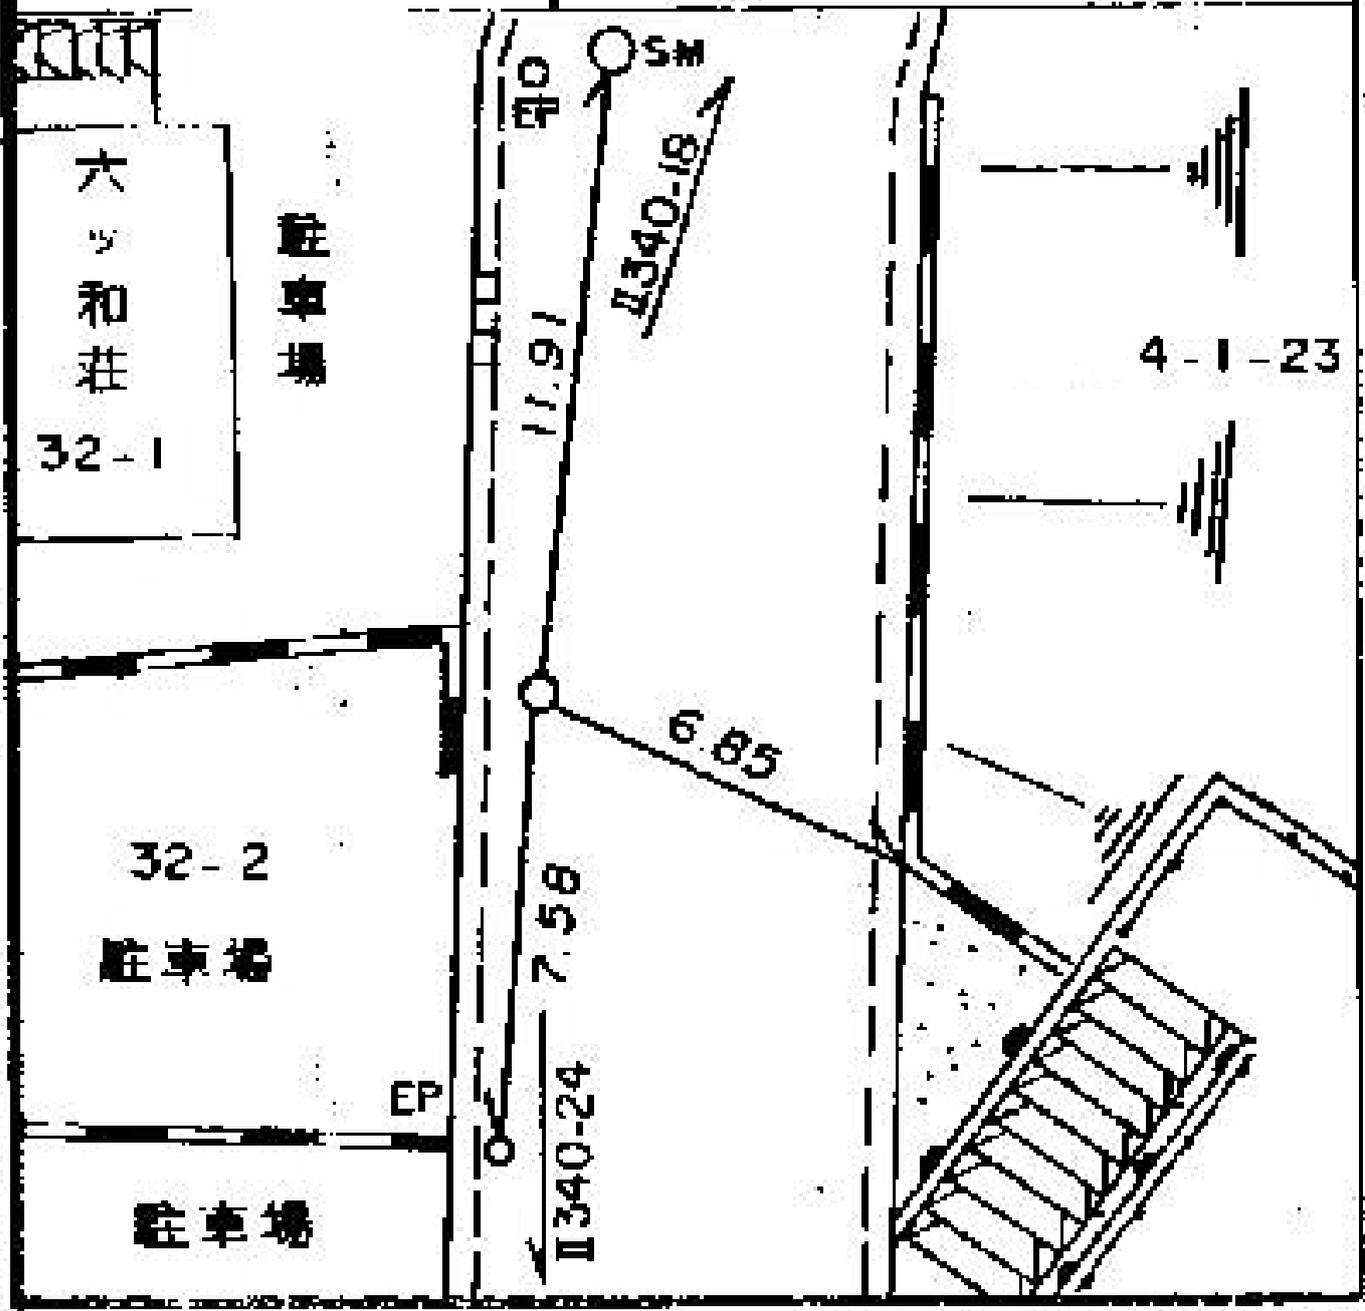

所在地

南区中里四丁目三一—三二番地先

標識ノ種類

木杭。標石。刻印

鋳。鑄物杭 **金属標**


線番号

1340

点番号


24

要 図

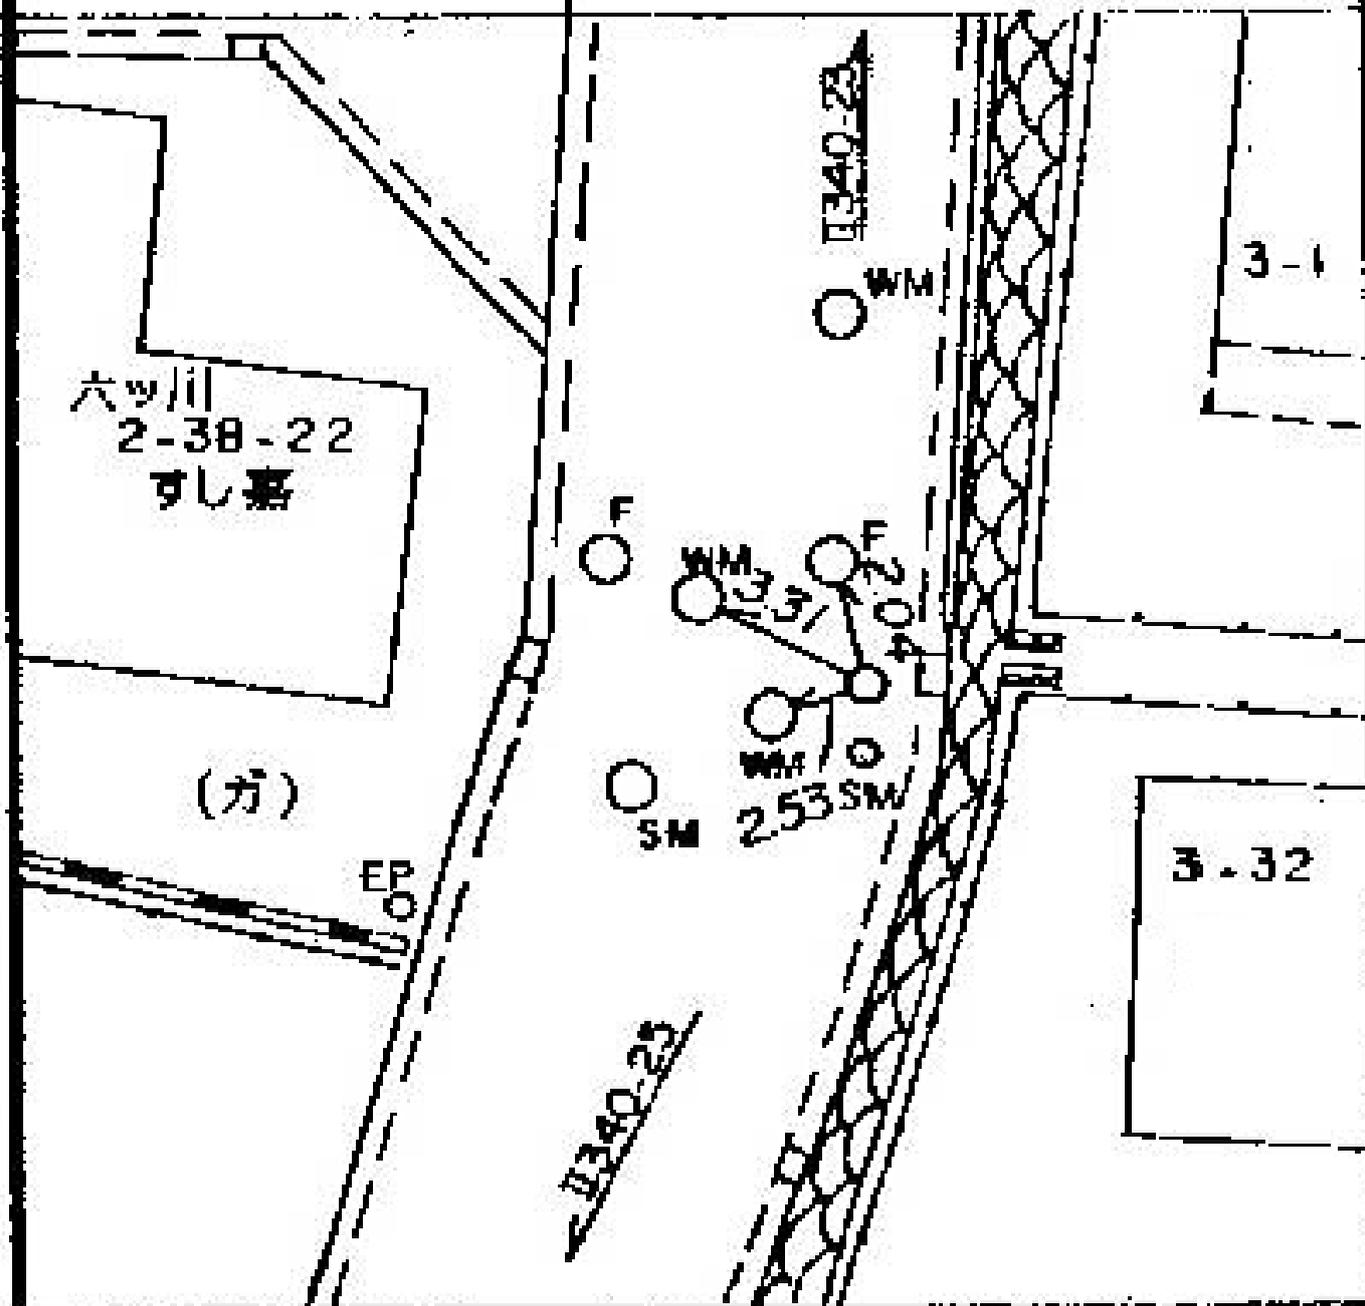

線番号	点番号	標識ノ種類
I340	25	木杭。標石。刻印
要 図		鋌。鑄物杭 <b>金属標</b>

所在地  
南区中里四丁目一一〇番地先

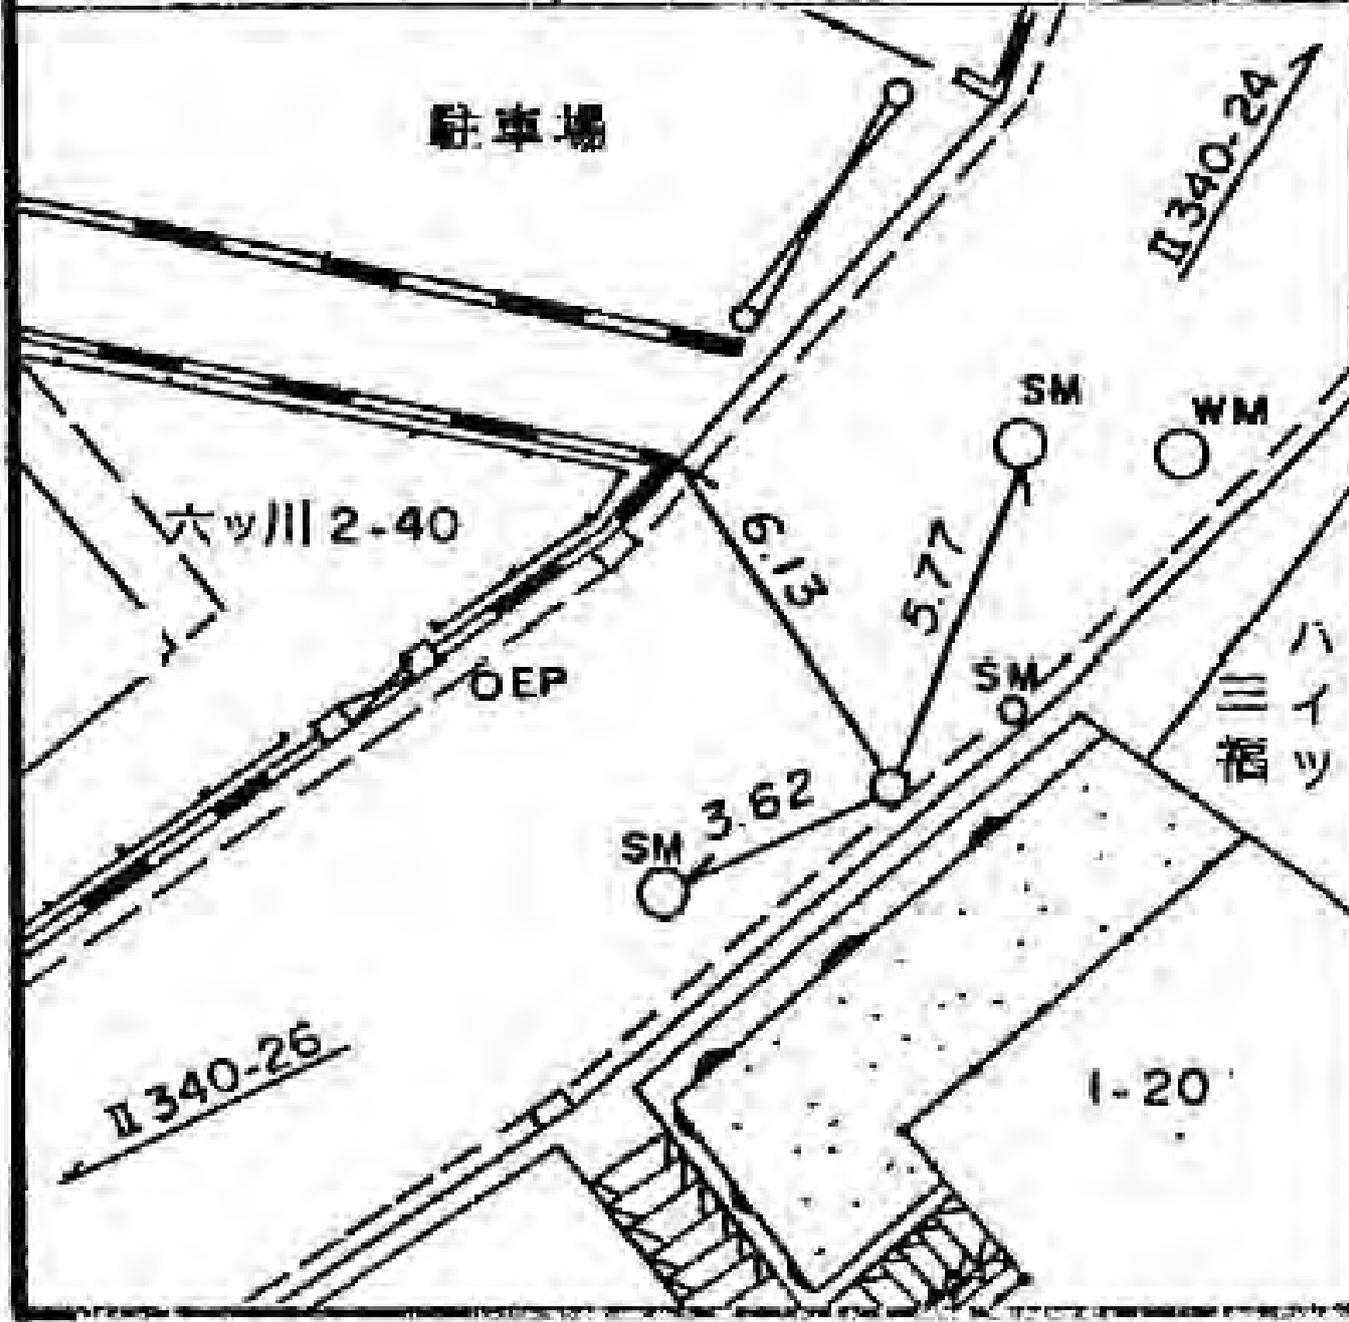

所在地  
南区六ツ川二丁目四七一一番地先

標識ノ種類

木杭。標石。刻印

鋳。鑄物杭 **金属標**

線番号

Ⅱ340

点番号


26

要

図



線番号	点番号	標識ノ種類	所在地
II 340	27	<div style="border: 1px solid red; border-radius: 50%; width: 60px; height: 60px; display: flex; align-items: center; justify-content: center; margin: 0 auto;"> <span style="font-size: 1.2em;">金属標・鋸・木杭</span> </div> <p style="text-align: center; margin-top: 10px;">キザミ</p>	南区六ッ川二丁目八―九番地先
要 図			

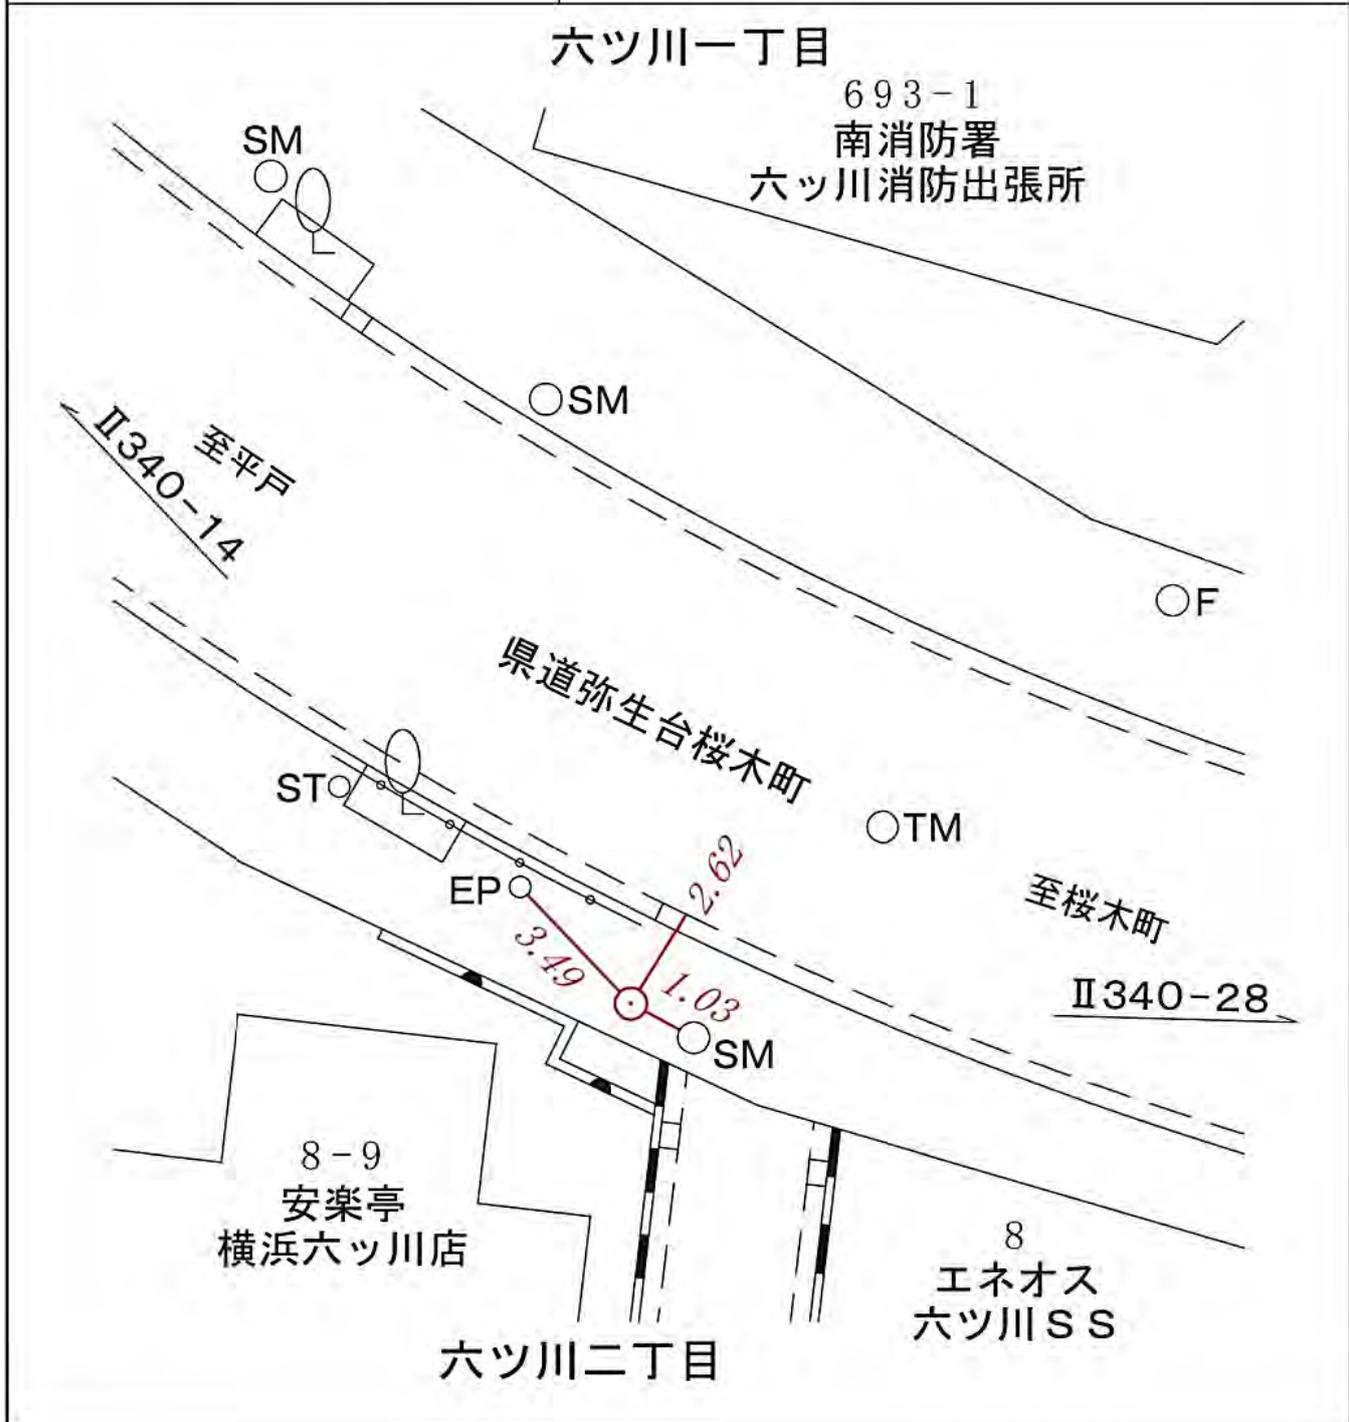

所在地

南区六ツ川二丁目二―一 番地先

標識ノ種類

金属標・鋸・木杭

キザミ


点番号

28

線番号

II 340

要 図

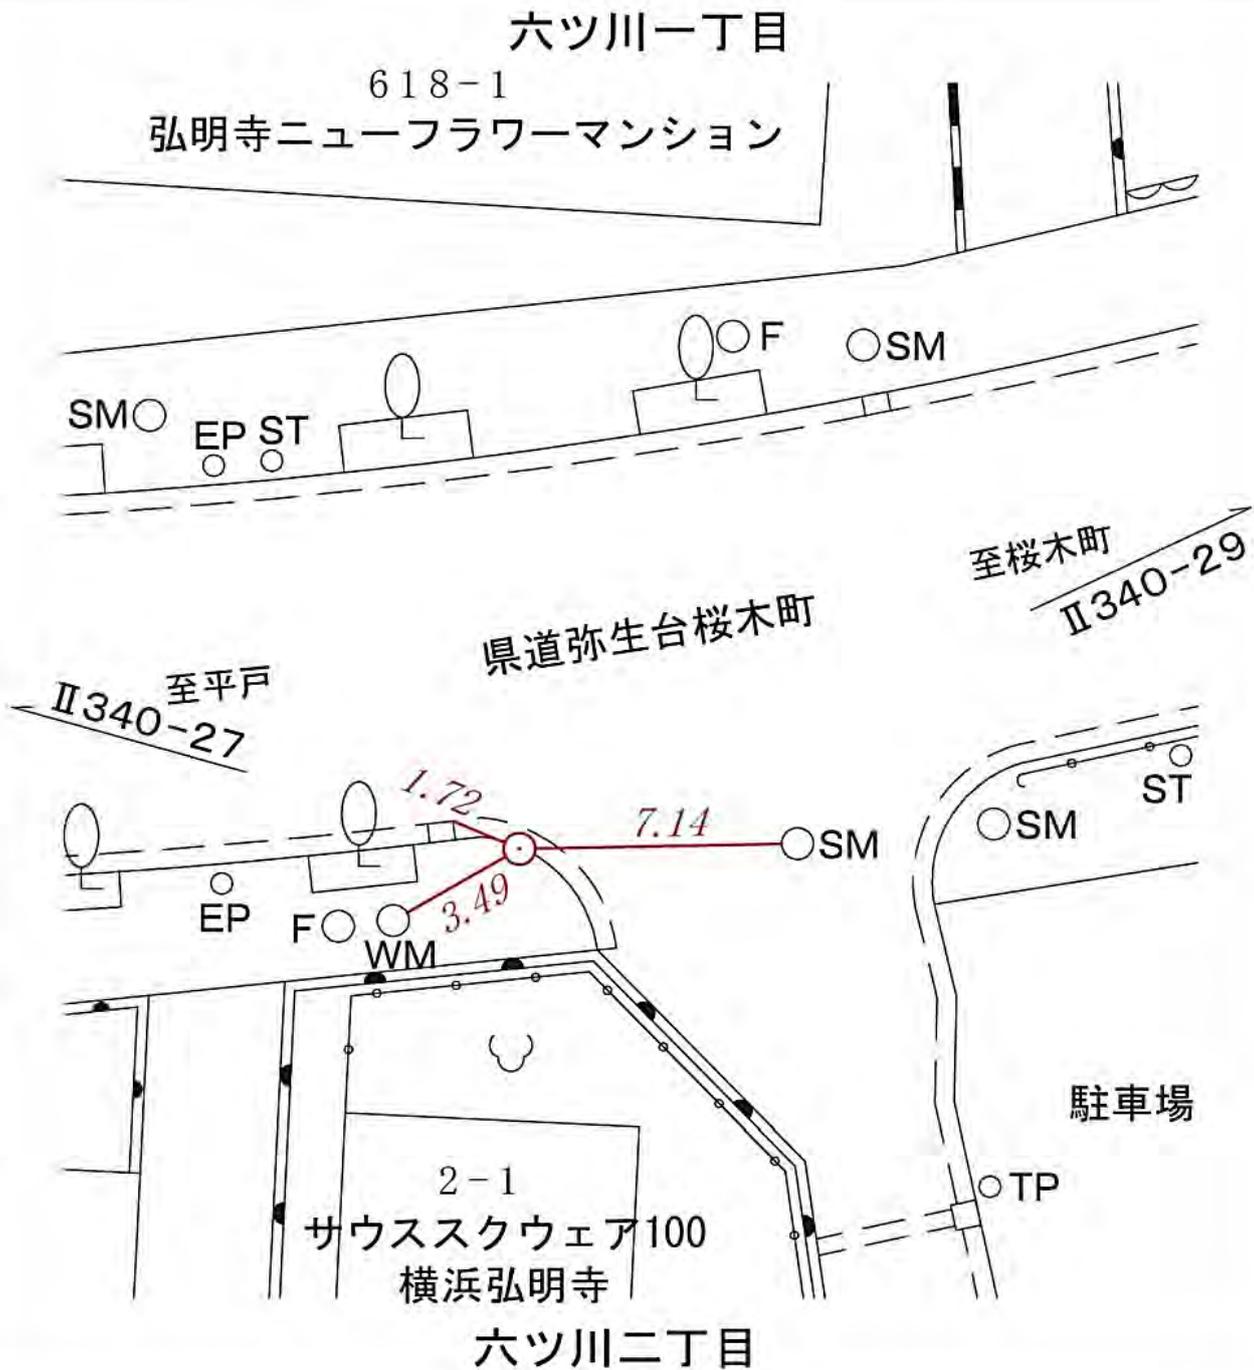

線番号

点番号

標識ノ種類

所在地

II 340


29

金属標・鋸・木杭

キザミ

要 図

南区六ツ川一丁目六三一番地先

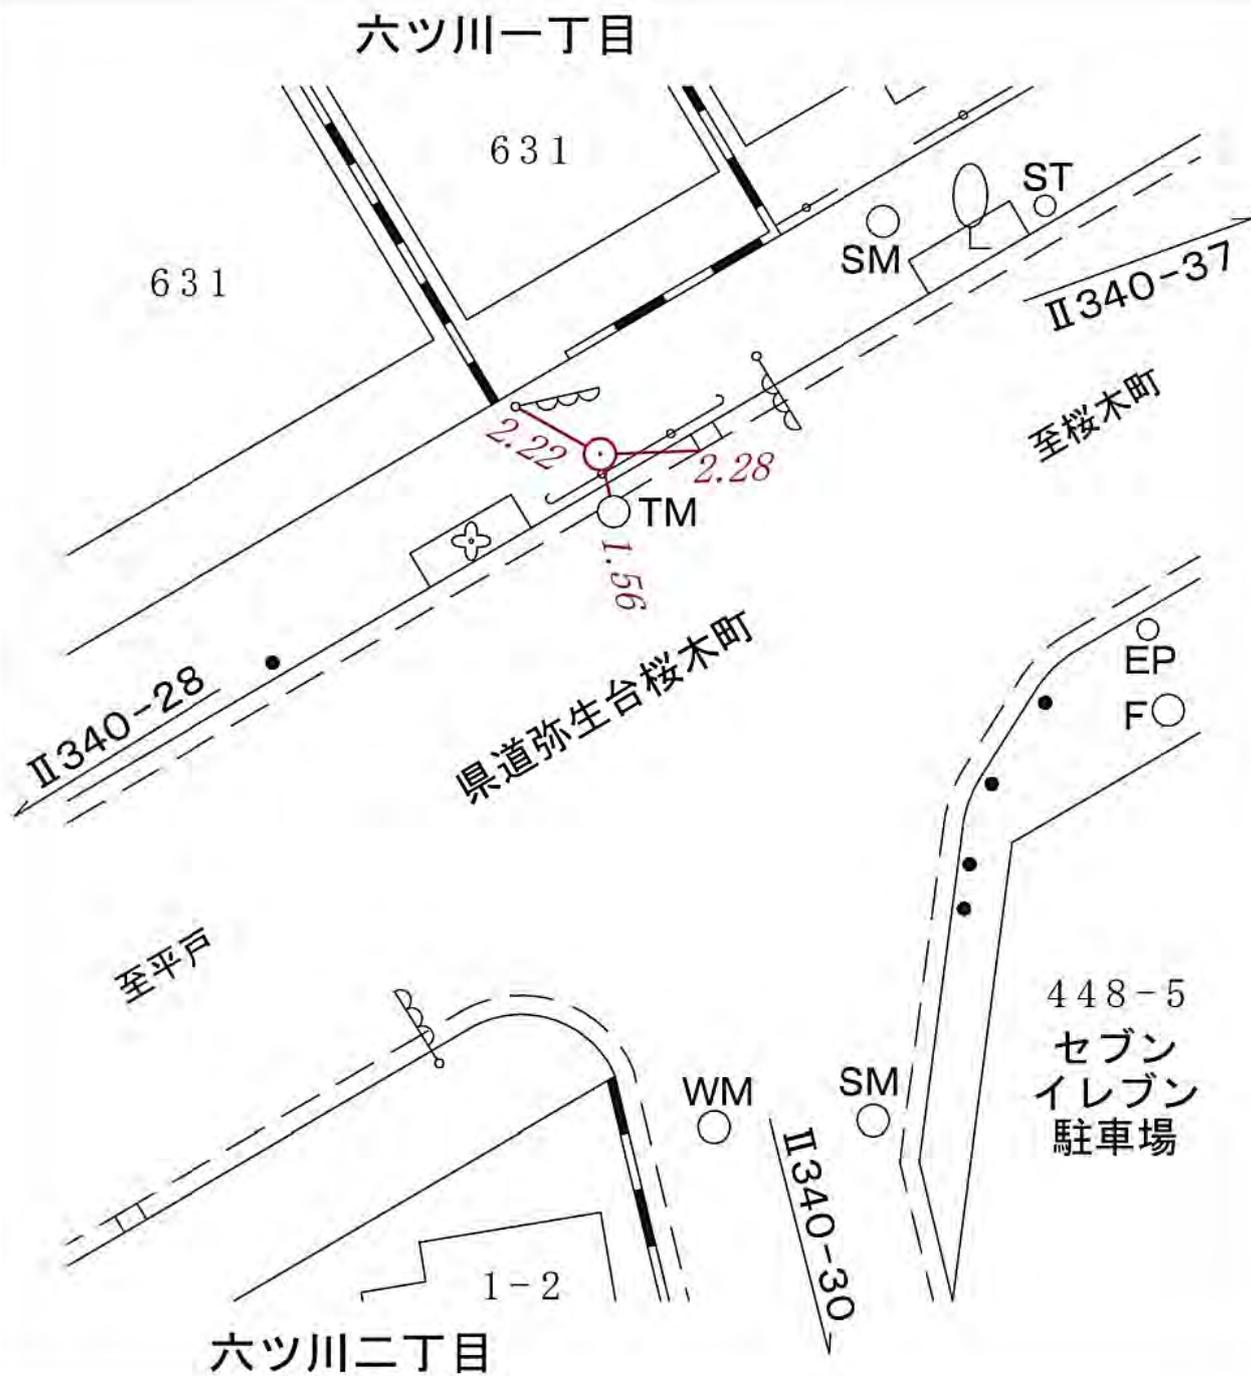

所在地

南区六ツ川二丁目三二一一番地先

標識ノ種類

金属標・鋸・木杭

キザミ


点番号

31

線番号


II 340

要 図

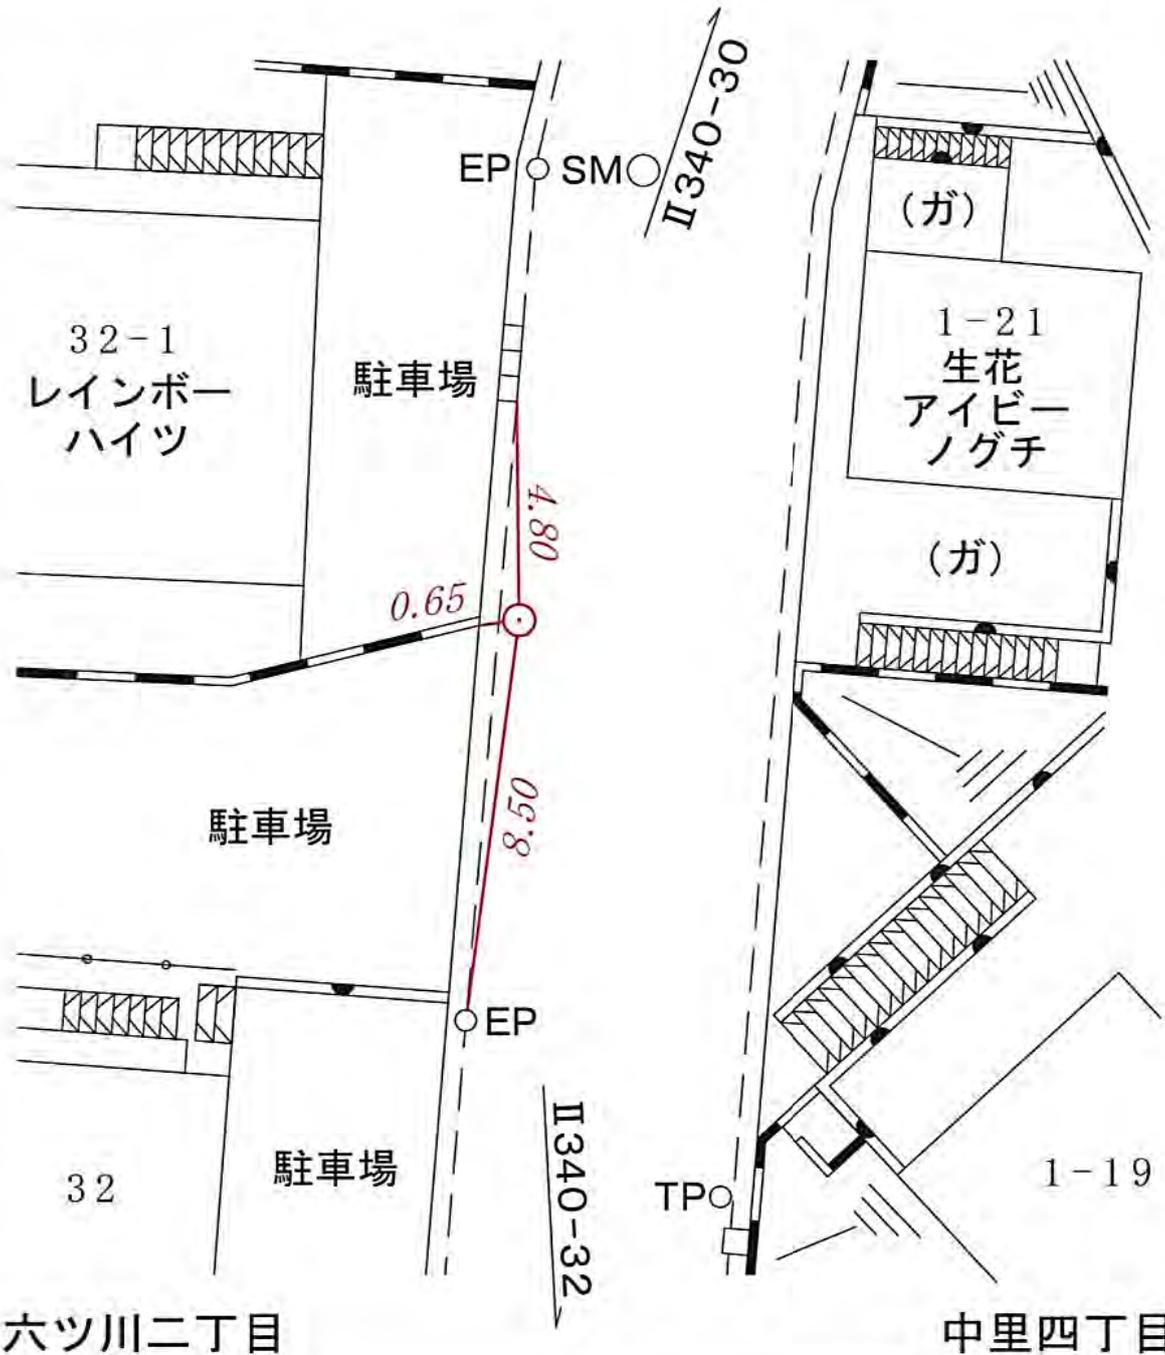

線番号	点番号	標識ノ種類	所在地
II 340	32	<div style="border: 2px solid red; border-radius: 50%; width: 60px; height: 60px; display: flex; align-items: center; justify-content: center; margin: 0 auto;">           金属標・鋌・木杭         </div> <p style="text-align: center;">キザミ</p>	南区中里四丁目三―三二番地先
要 図			
<p>The map shows a street layout with utility markers. A central road is labeled II340-31. To the left, a road is labeled 六ツ川二丁目. Landmarks include 38-8 (宗) 妙恵寺 and 38-22 妙恵寺庫裏. To the right, a road is labeled 中里四丁目. A specific area is labeled 2-12 (ガ) and another 3-32 (ガ). Utility markers are shown as circles: SM (Metal marker), TM (Screw), F (Wood stake), EP, WM, and TP. Distances from a central point are marked in red: 7.90 to a WM marker, 6.04 to another WM marker, and 2.02 to a third WM marker. Other markers include SM, TM, and F along the road.</p>			

線番号	点番号	標識ノ種類	所在地
II 340	33	<div style="border: 1px solid red; border-radius: 50%; width: 60px; height: 60px; display: flex; align-items: center; justify-content: center; margin: 0 auto;"> <span>金属標・鋌・木杭</span> </div> <p style="text-align: center;">キザミ</p>	南区別所中里台一―二―一 番地先
要 図			

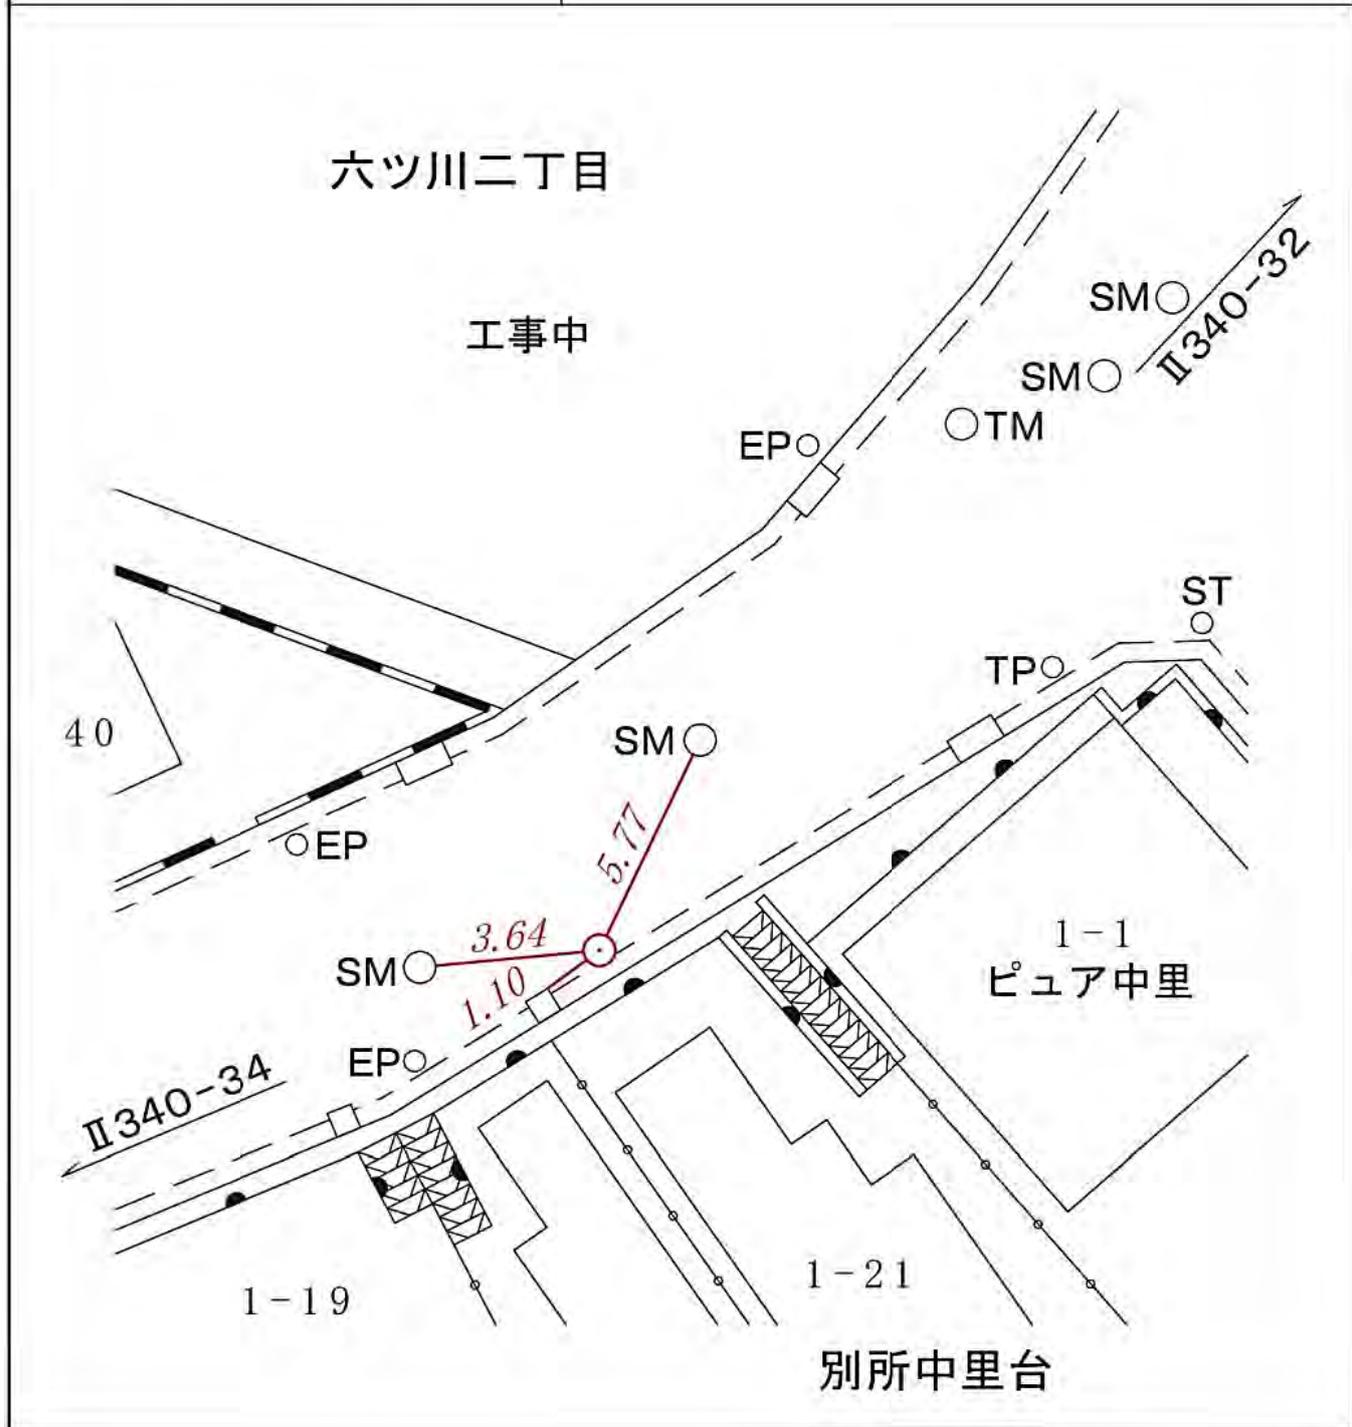

南区別所中里台一―二―一 番地先

線番号	点番号	標識ノ種類	所在地
II 340	34	<div style="border: 1px solid red; border-radius: 50%; width: 40px; height: 40px; display: flex; align-items: center; justify-content: center; margin: 0 auto;">           金属標         </div> ・ 鋌 ・ 木杭 キザミ	南区別所中里台四四一五番地先
要 図			
<div style="text-align: center;"> <p>六ツ川二丁目</p> <p style="text-align: right;">別所中里台</p> </div>			


線番号	点番号	標識ノ種類	所在地
-----	-----	-------	-----

II 340	35
--------	----


金属標・鋸・木杭  
 キザミ

要 図

南區別所中里台四一一二番地先

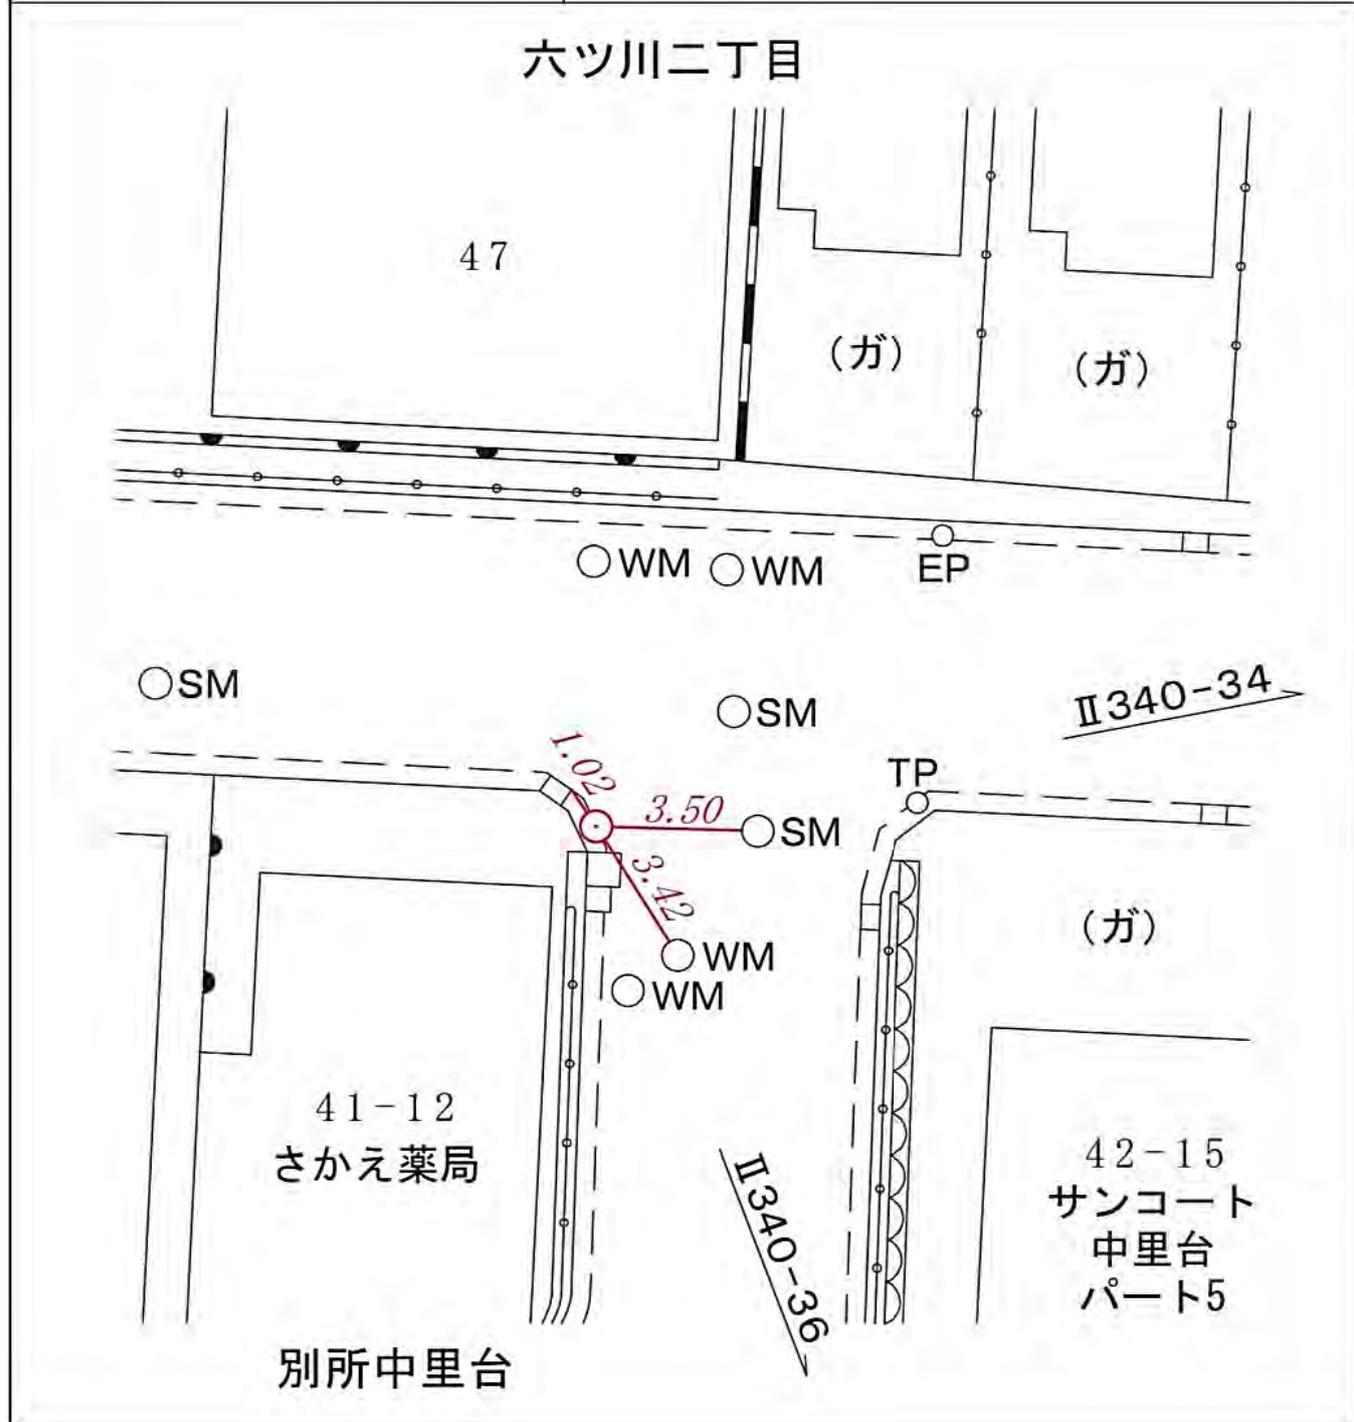


線番号	点番号	標識ノ種類	所在地
II 340	36	<div style="border: 1px solid red; border-radius: 50%; width: 60px; height: 60px; display: flex; align-items: center; justify-content: center; margin: 0 auto;"> <span>金属標・鋸・木杭</span> </div> <p style="text-align: center;">キザミ</p>	南區別所中里台二九一六番地先
要 図			

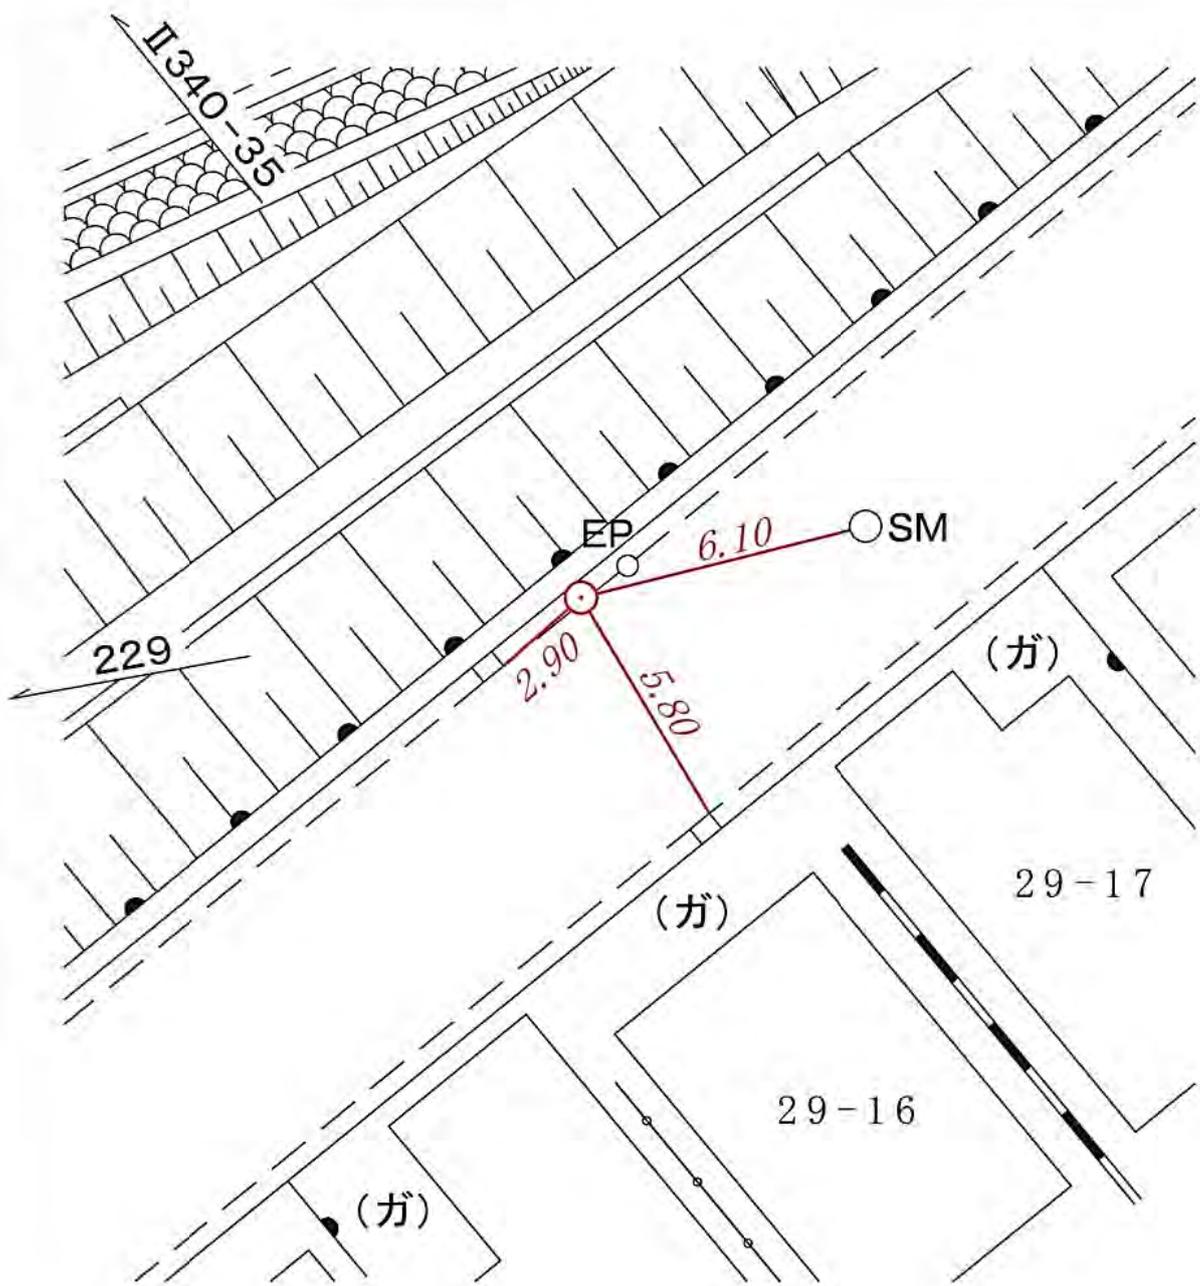

線番号	点番号	標識ノ種類	所在地
II 340	37	<div style="border: 1px solid red; border-radius: 50%; width: 60px; height: 60px; display: flex; align-items: center; justify-content: center; margin: 0 auto;"> <span>金属標・鋌・木杭</span> </div> <p style="text-align: center;">キザミ</p>	南區六ツ川一丁目三四〇―七番地先
要 図			



線番号	点番号	標識ノ種類	所在地
Ⅱ 340	38	<div style="border: 1px solid red; border-radius: 50%; width: 60px; height: 60px; display: flex; align-items: center; justify-content: center; margin: 0 auto;"> <span>金属標・鋌・木杭</span> </div> <p style="text-align: center;">キザミ</p>	南區六ツ川一丁目二八二―一 番地先
要 図			

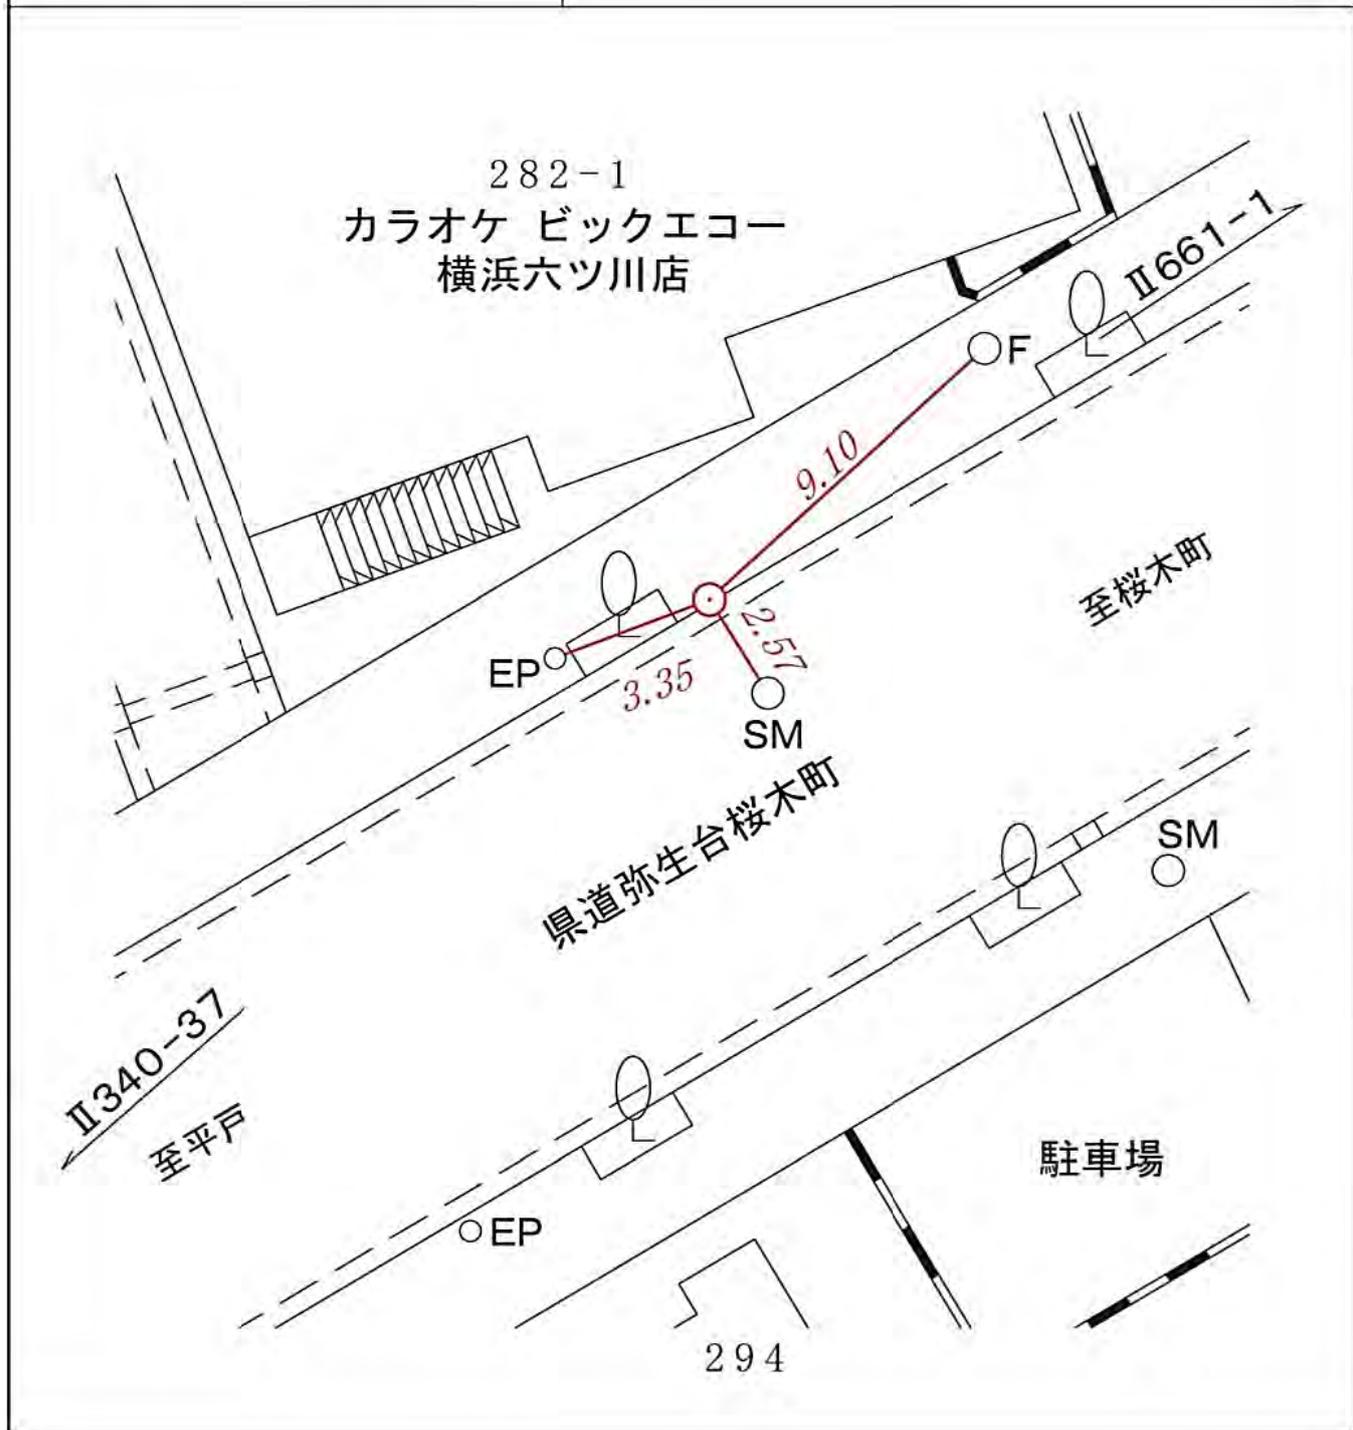

線番号

点番号

標識ノ種類

所在地

II 340


39

金属標・鋸・木杭


キザミ

南区六ツ川三丁目五十一番地先

要 図

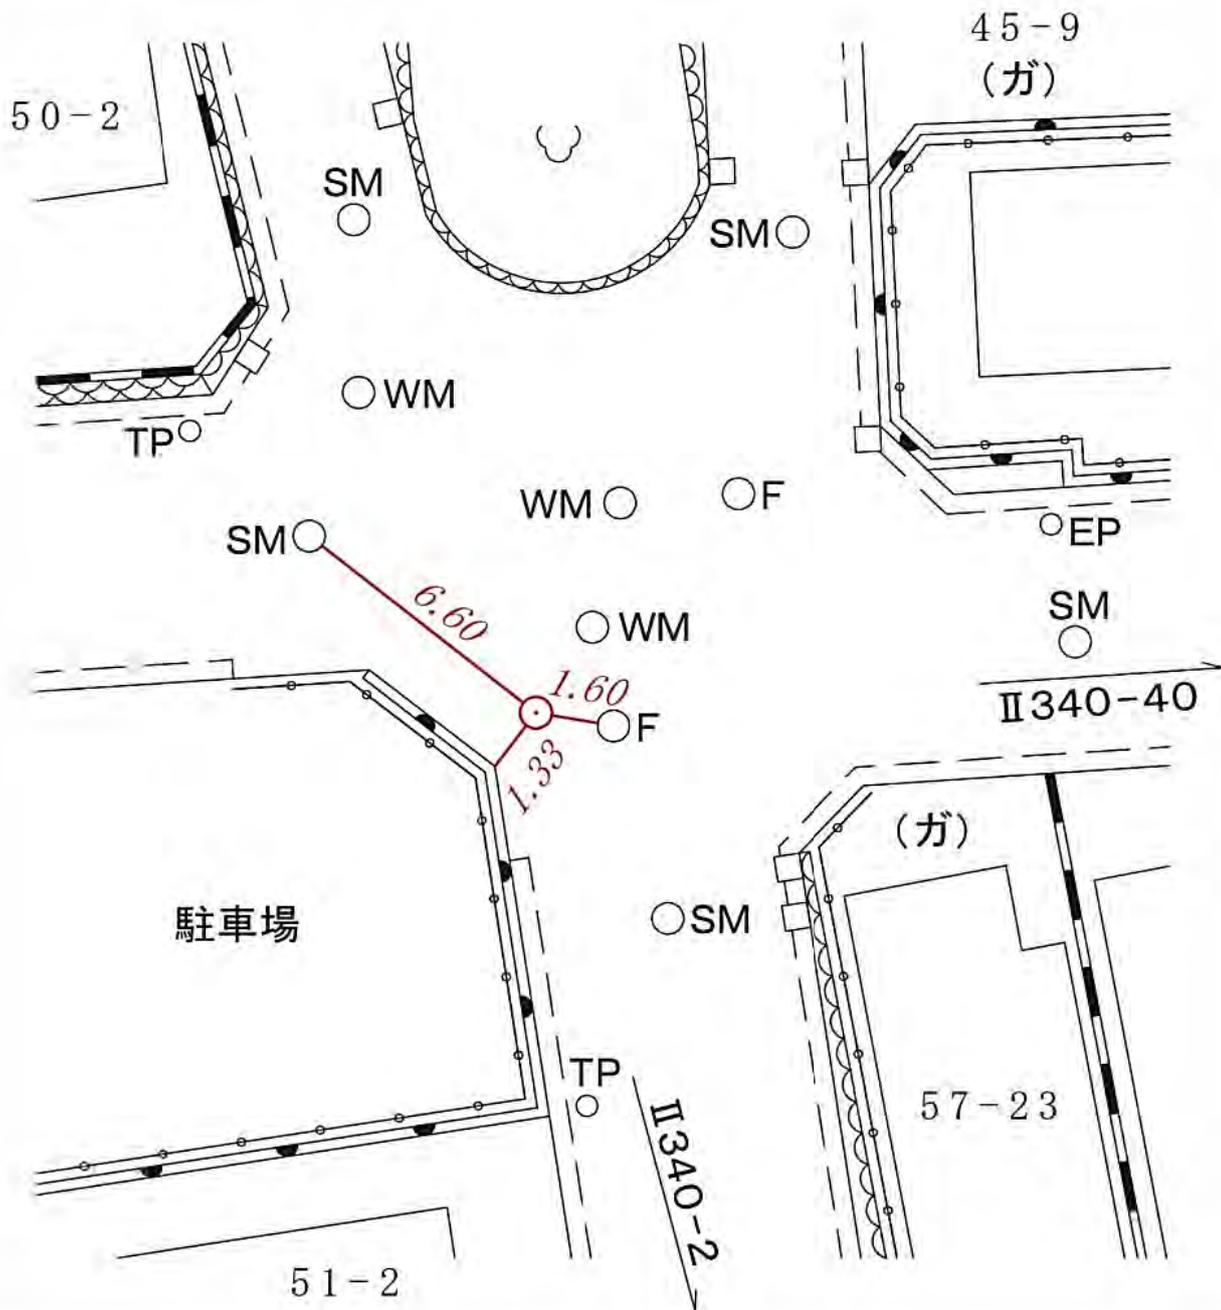


線番号	点番号	標識ノ種類	所在地
II 340	40	<div style="border: 1px solid red; border-radius: 50%; width: 60px; height: 60px; display: flex; align-items: center; justify-content: center; margin: 0 auto;">           金属標・鋸・木杭         </div> <p style="text-align: center;">キザミ</p>	南区六ツ川三丁目六一―四番地先
要 図			

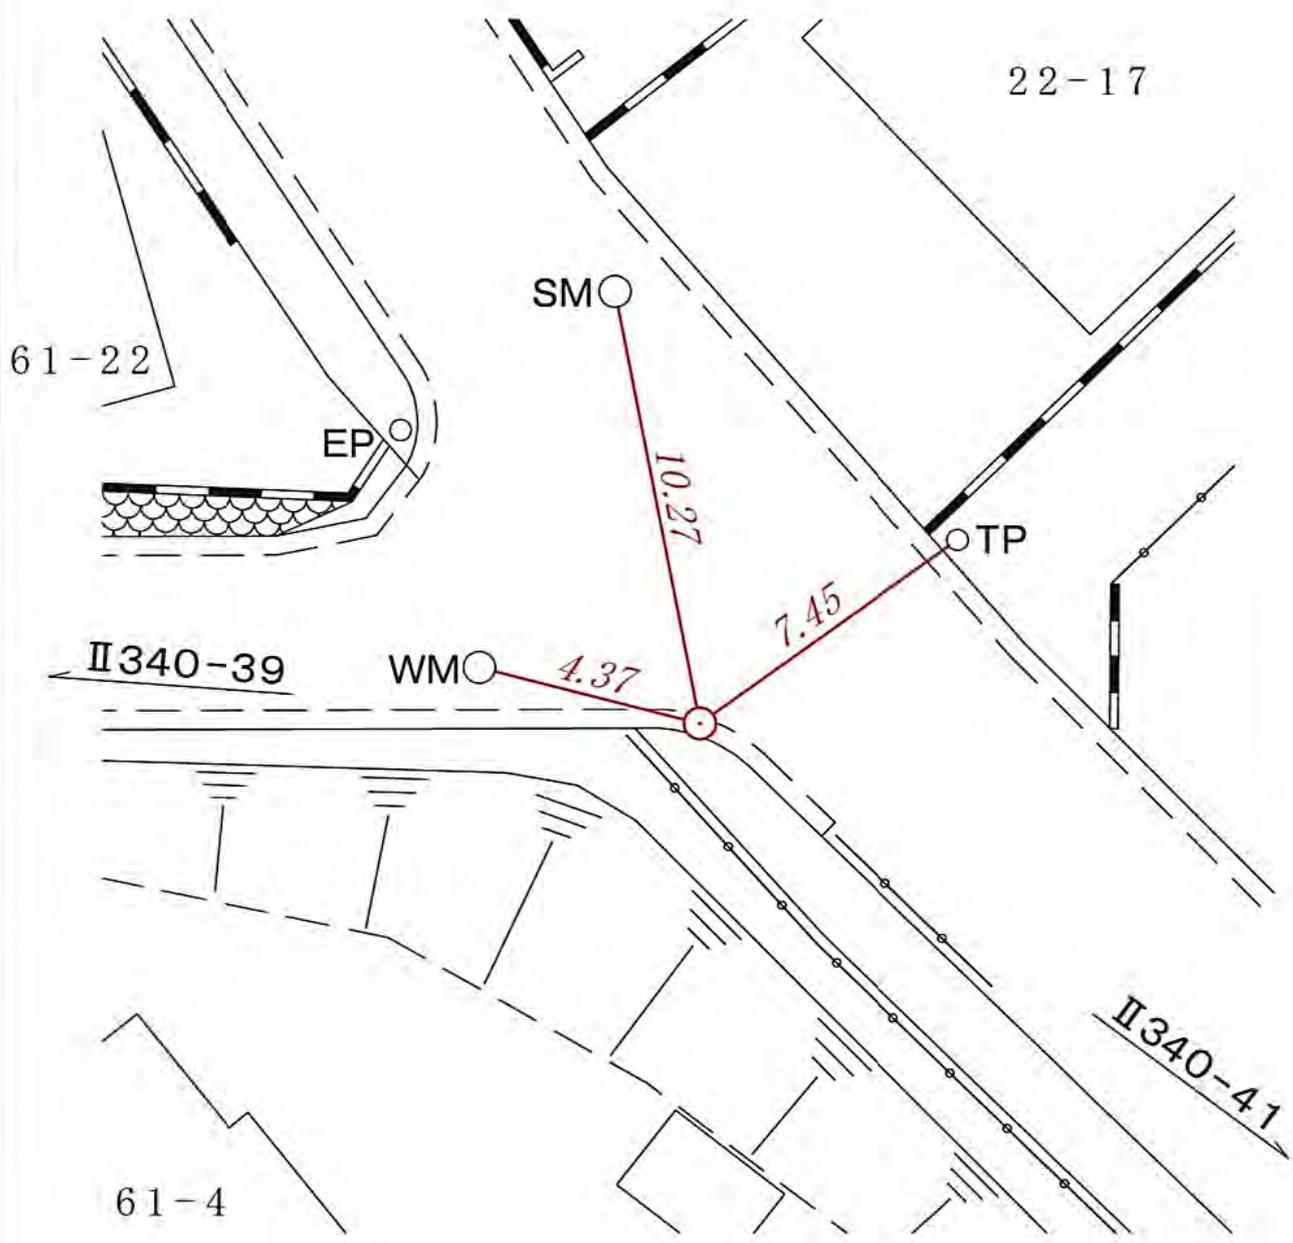

線番号	点番号	標識ノ種類	所在地
II 340	42	<div style="border: 1px solid red; border-radius: 50%; width: 60px; height: 60px; display: flex; align-items: center; justify-content: center; margin: 0 auto;"> <span>金属標・鋸・木杭</span> </div> <p style="text-align: center;">キザミ</p>	南区六ツ川三丁目六二―四番地先
要 図			



線番号	点番号	標識ノ種類	所在地
II 340	43	<div style="border: 1px solid red; border-radius: 50%; width: 60px; height: 60px; display: flex; align-items: center; justify-content: center; margin: 0 auto;">           金属標・鋌・木杭         </div> <p style="text-align: center;">キザミ</p>	南区六ツ川三丁目七―一〇番地先
要 図			

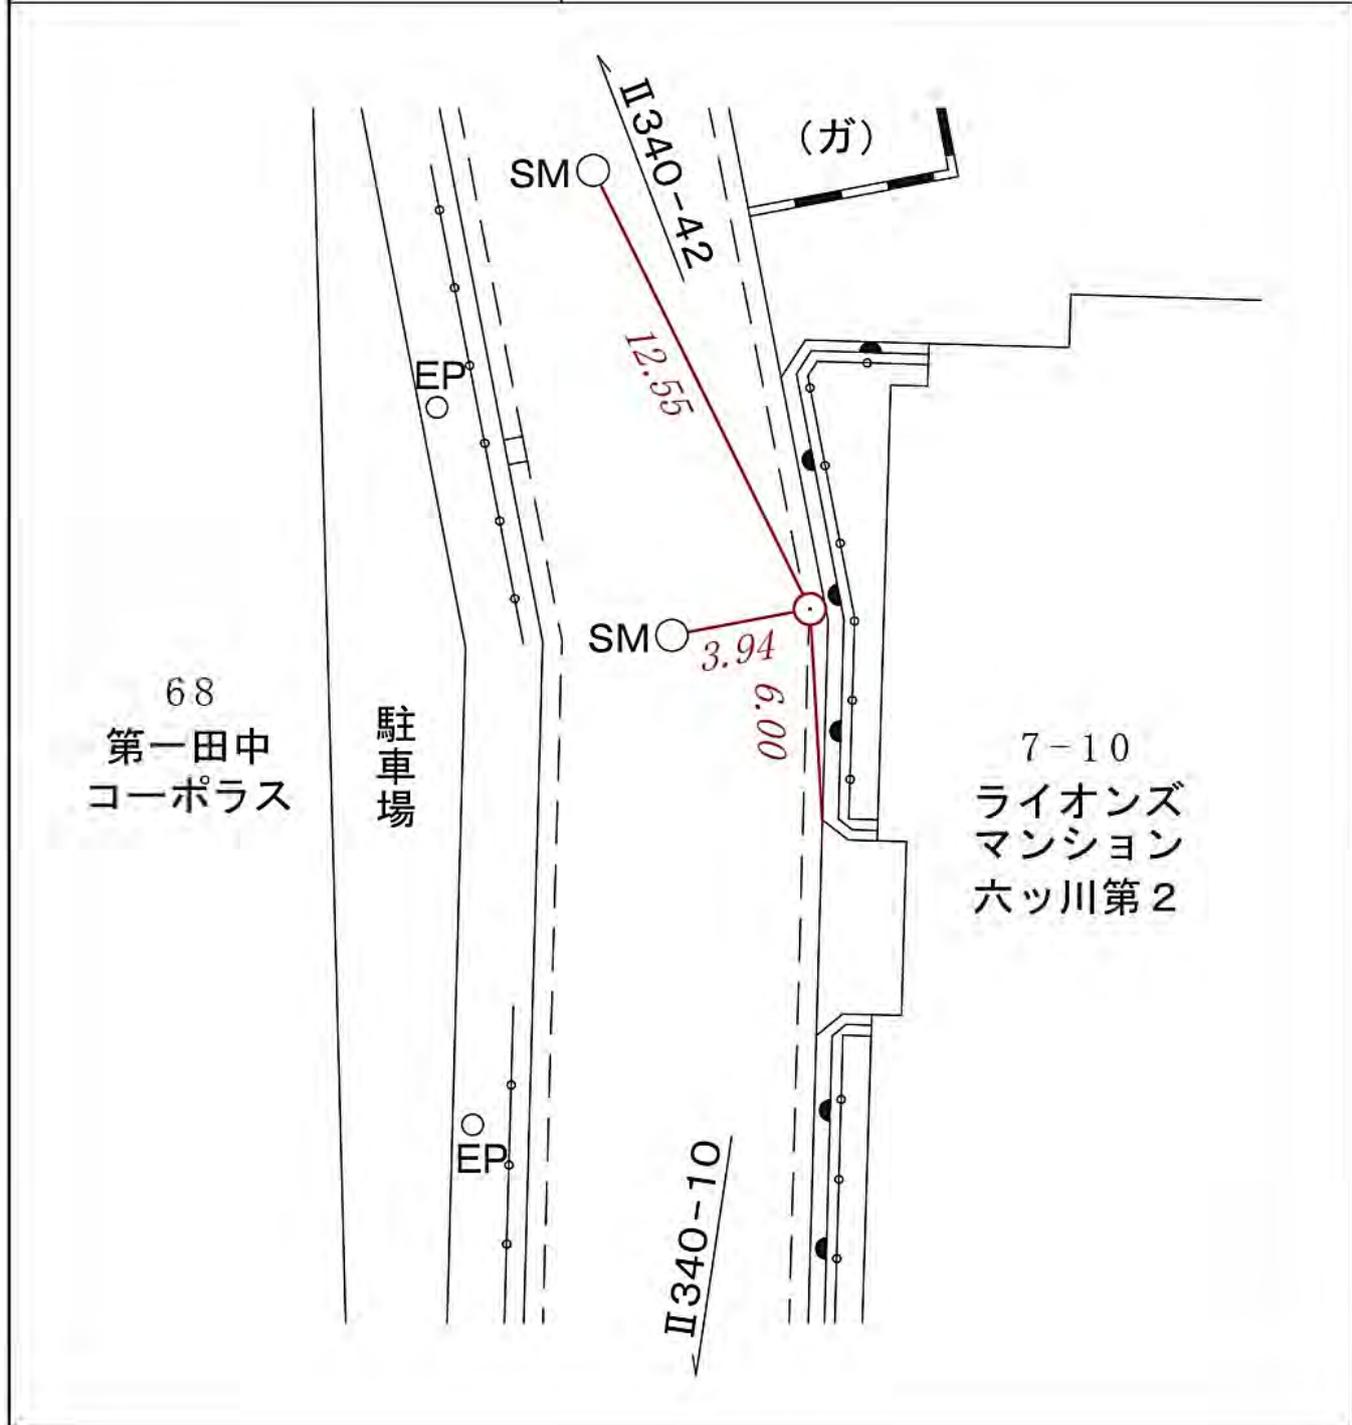

南区六ツ川三丁目七―一〇番地先

所在地

磯子区岡村八丁目二〇一四番地先

標識ノ種類

木杭。標石。刻印

鋳。鑄物杭 **金属標**

線番号


I341

点番号


10

要

図

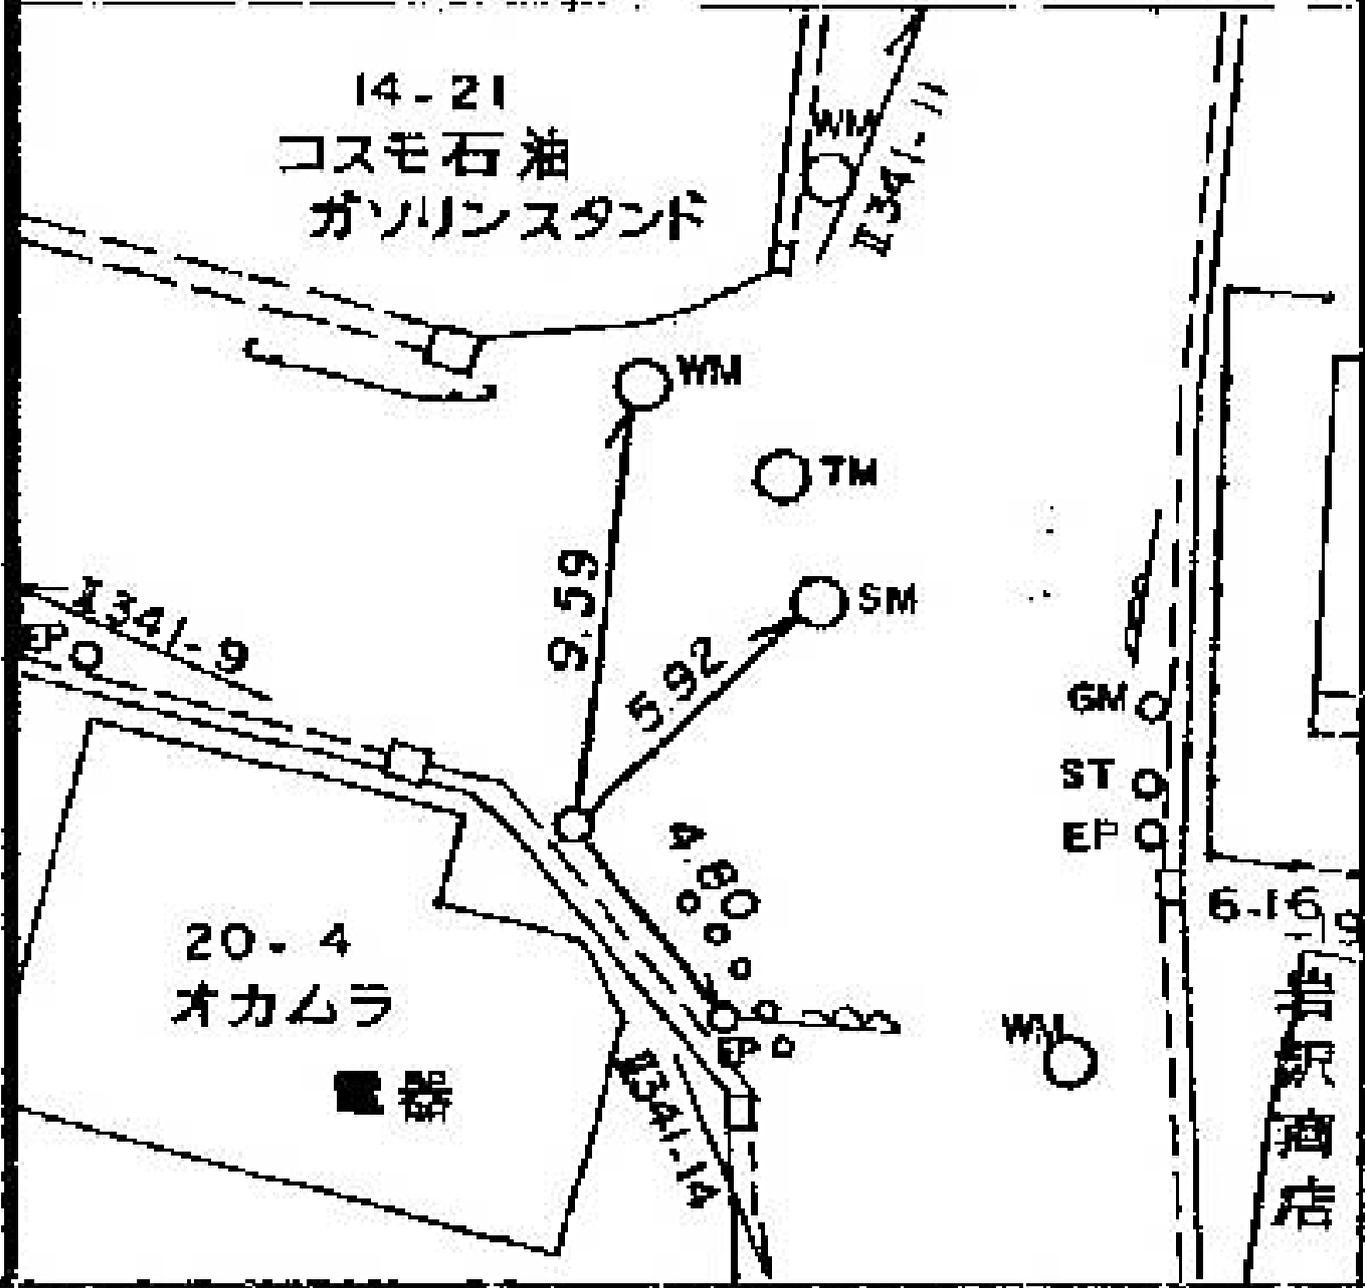

線番号	点番号	標識ノ種類	所在地
I341	11	木杭。標石。刻印	磯子区岡村五丁目一八番地先
要	図	鋳。鑄物杭 (金属標)	

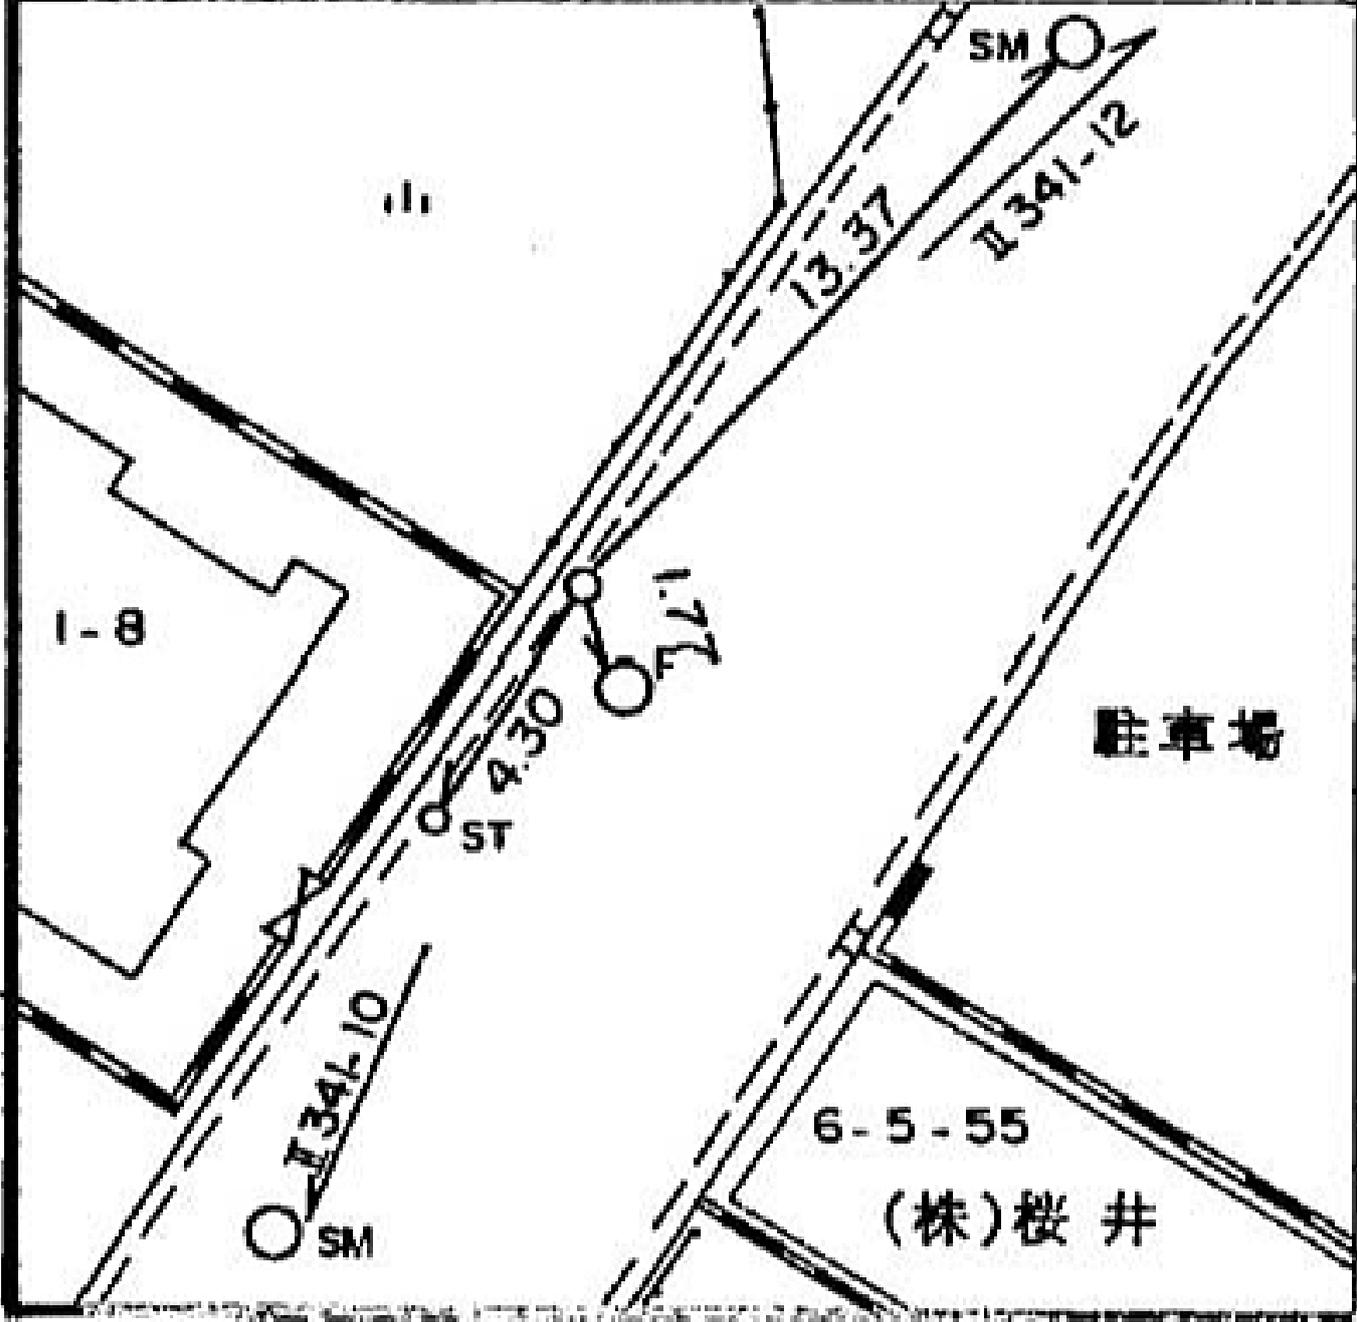

所在地 磯子区岡村四丁目二五一一〇番地先

標識ノ種類

木杭。標石。刻印

鋳。鑄物杭 **金属標**

線番号


I341

点番号


12

要

図

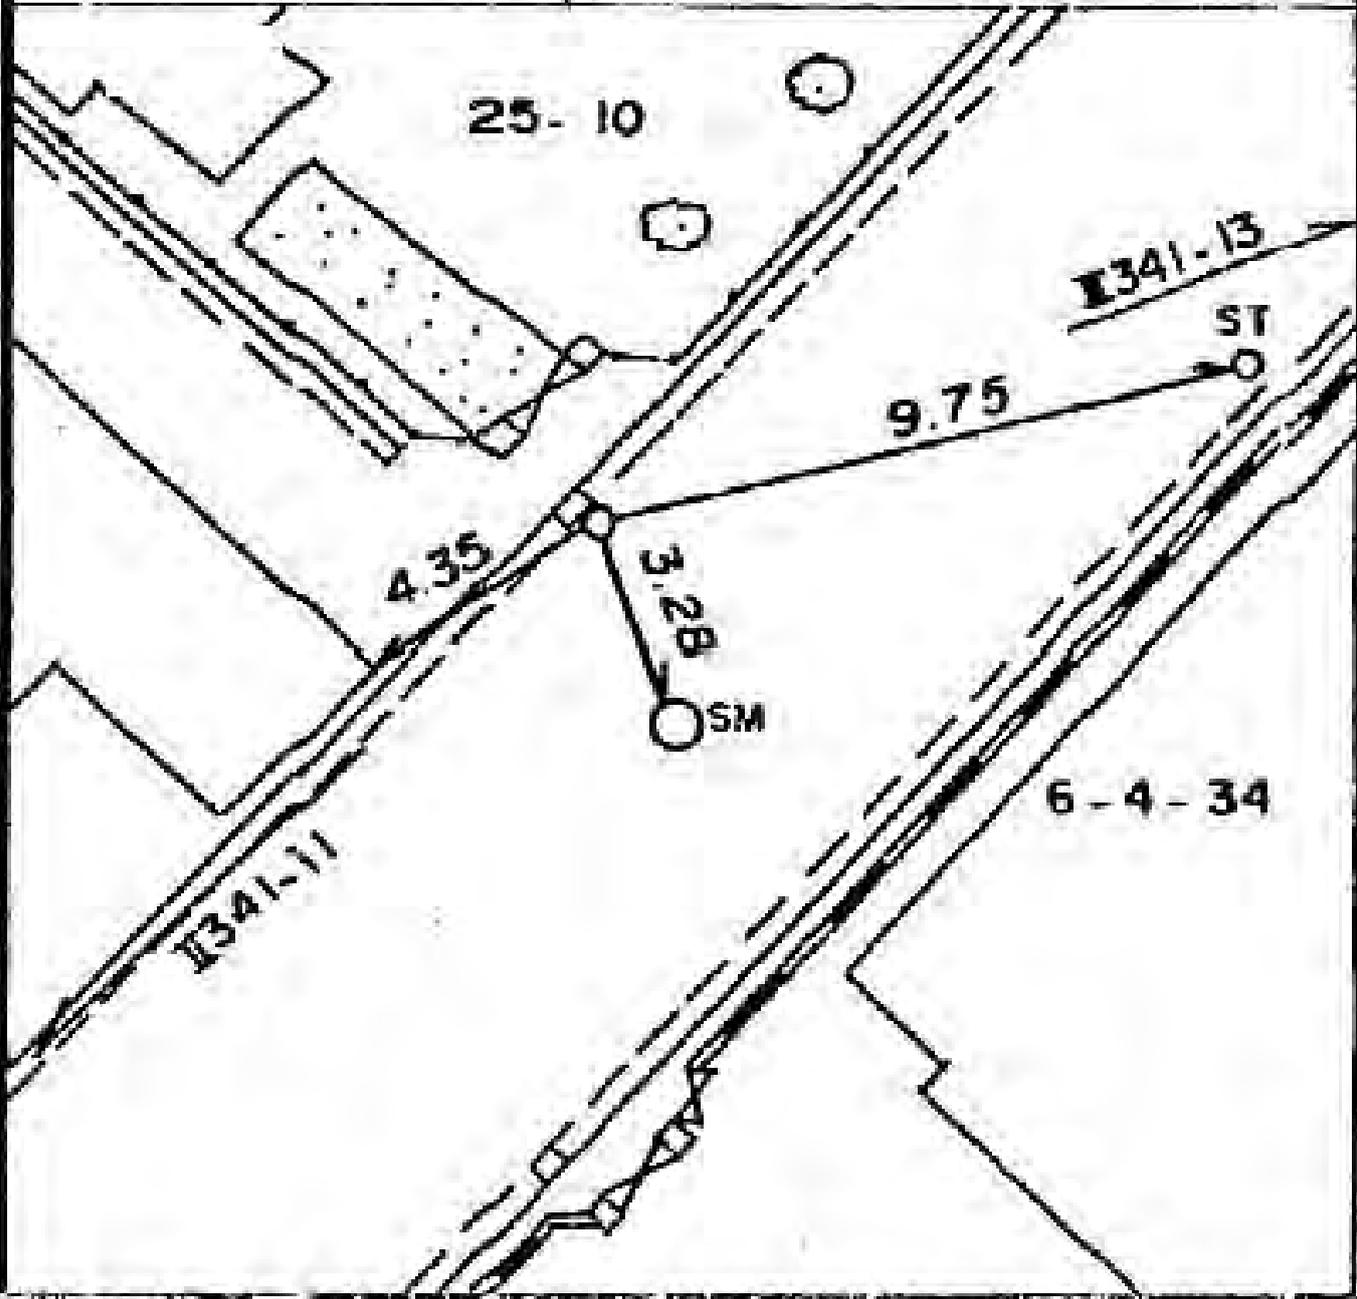

線番号	点番号	標識ノ種類	所在地
I 341	13	木杭。標石。刻印	磯子区岡村二丁目一一一三五番地先
要	☒	鎮。鑄物杭 <b>金属標</b>	

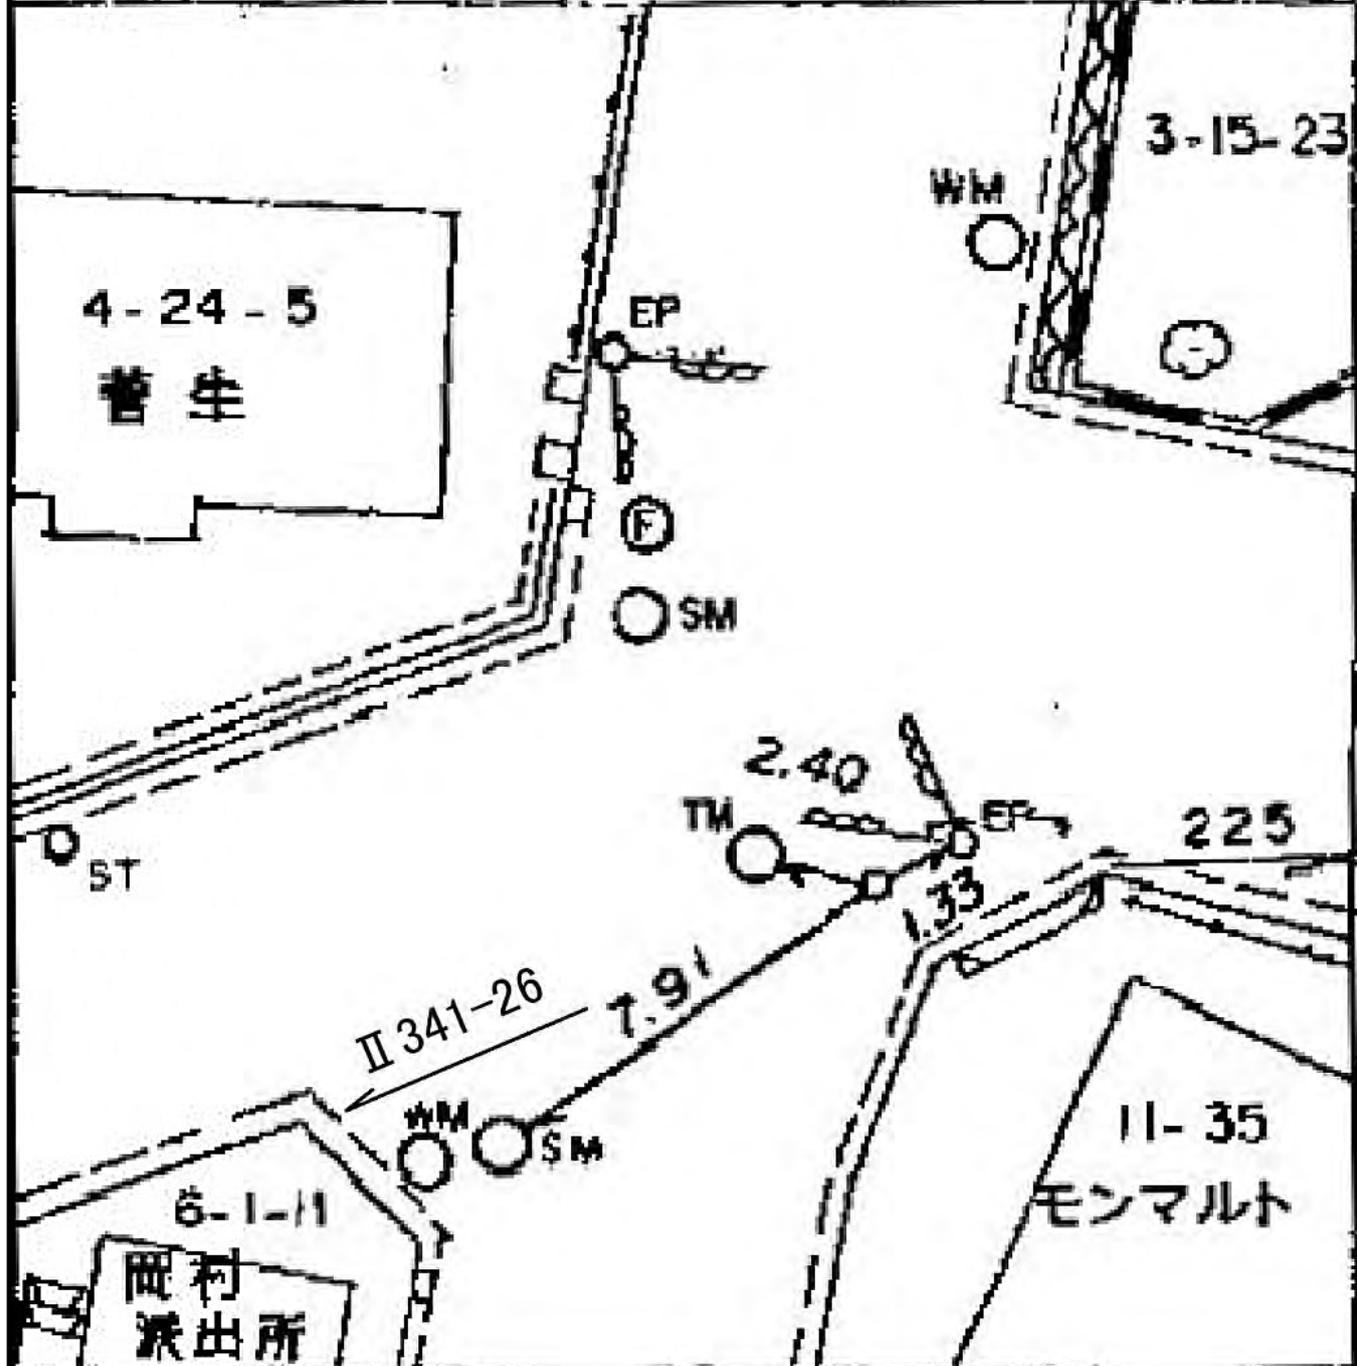

所在地

磯子区岡村八丁目三一八番地先

標識ノ種類

木杭。標石。刻印

鋳。鑄物杭 **金属標**

金属標

点番号

14


線番号

I341

要 図



線番号	点番号	標識ノ種類	所在地
II 341	15	木杭。標石。刻印	磯子区岡村八丁目一〇―一三番地先
要 図		鋸。鑄物杭 <b>金属標</b>	

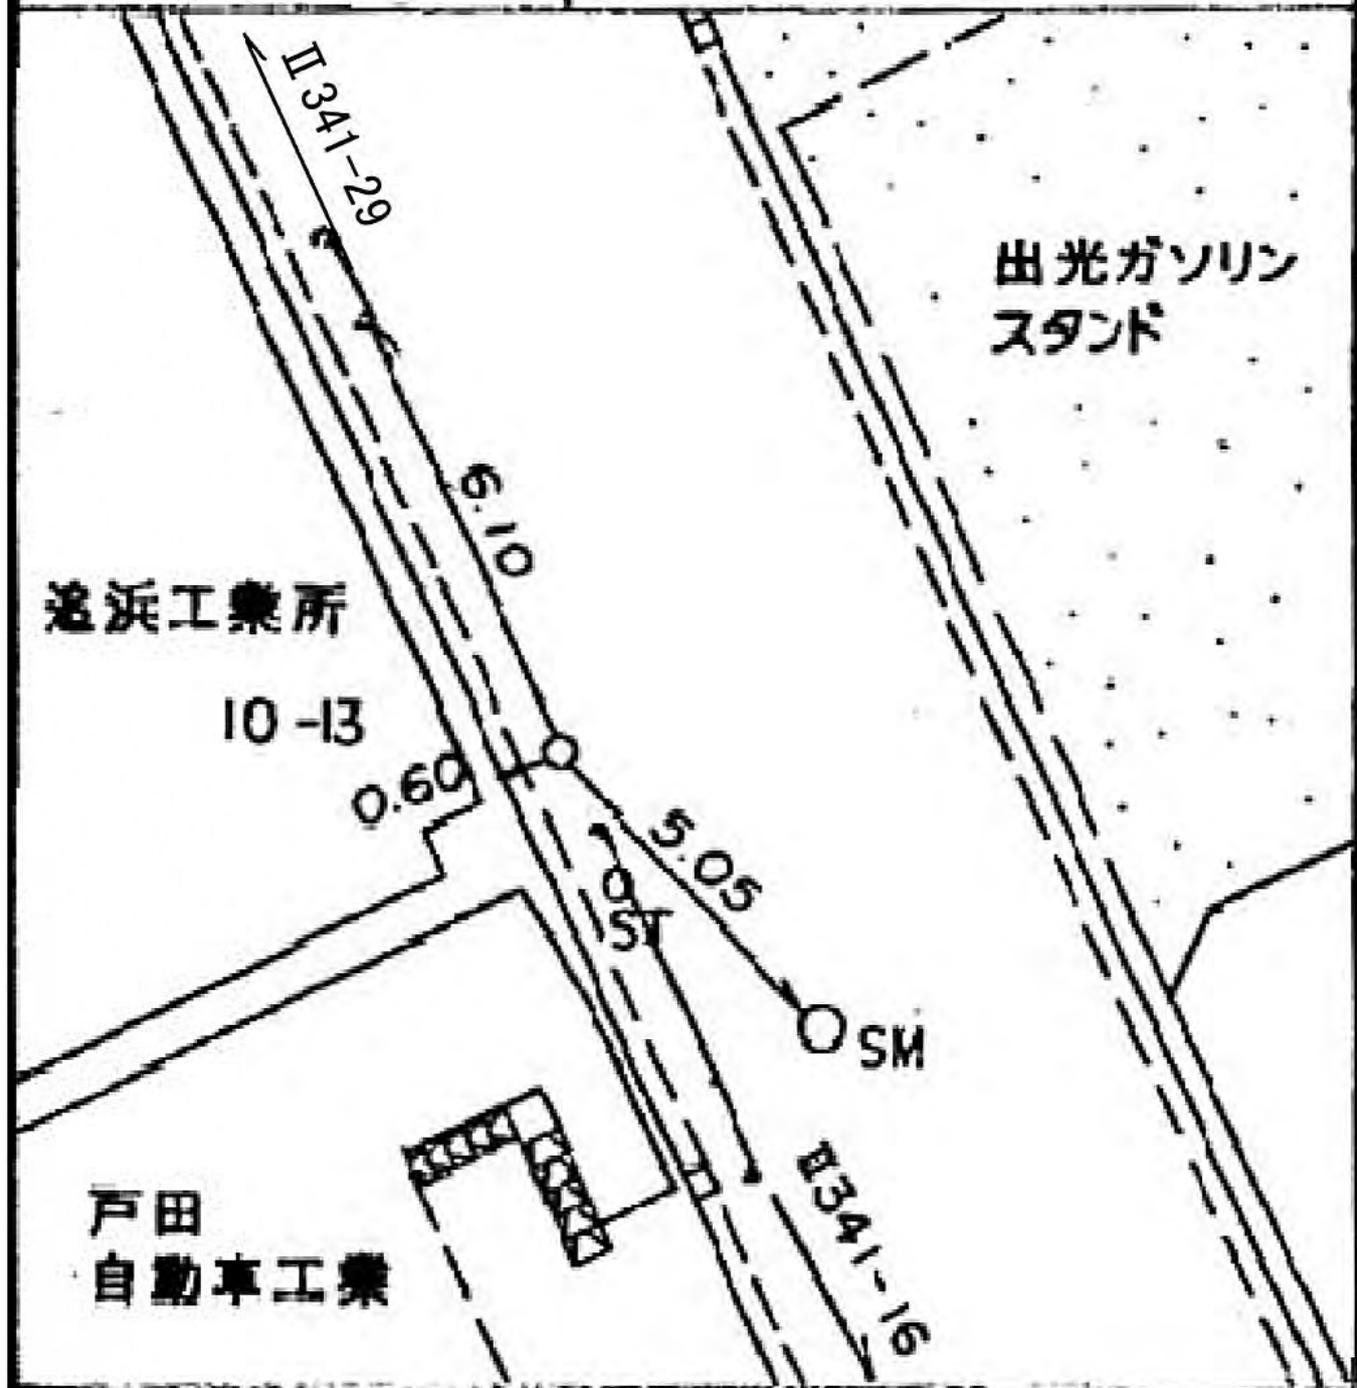

所在地

磯子区磯子六丁目二二一九番地先

標識ノ種類

木杭。標石。刻印

鉄。铸物杭 **金属標**

線番号


I 341

点番号

17

要

図

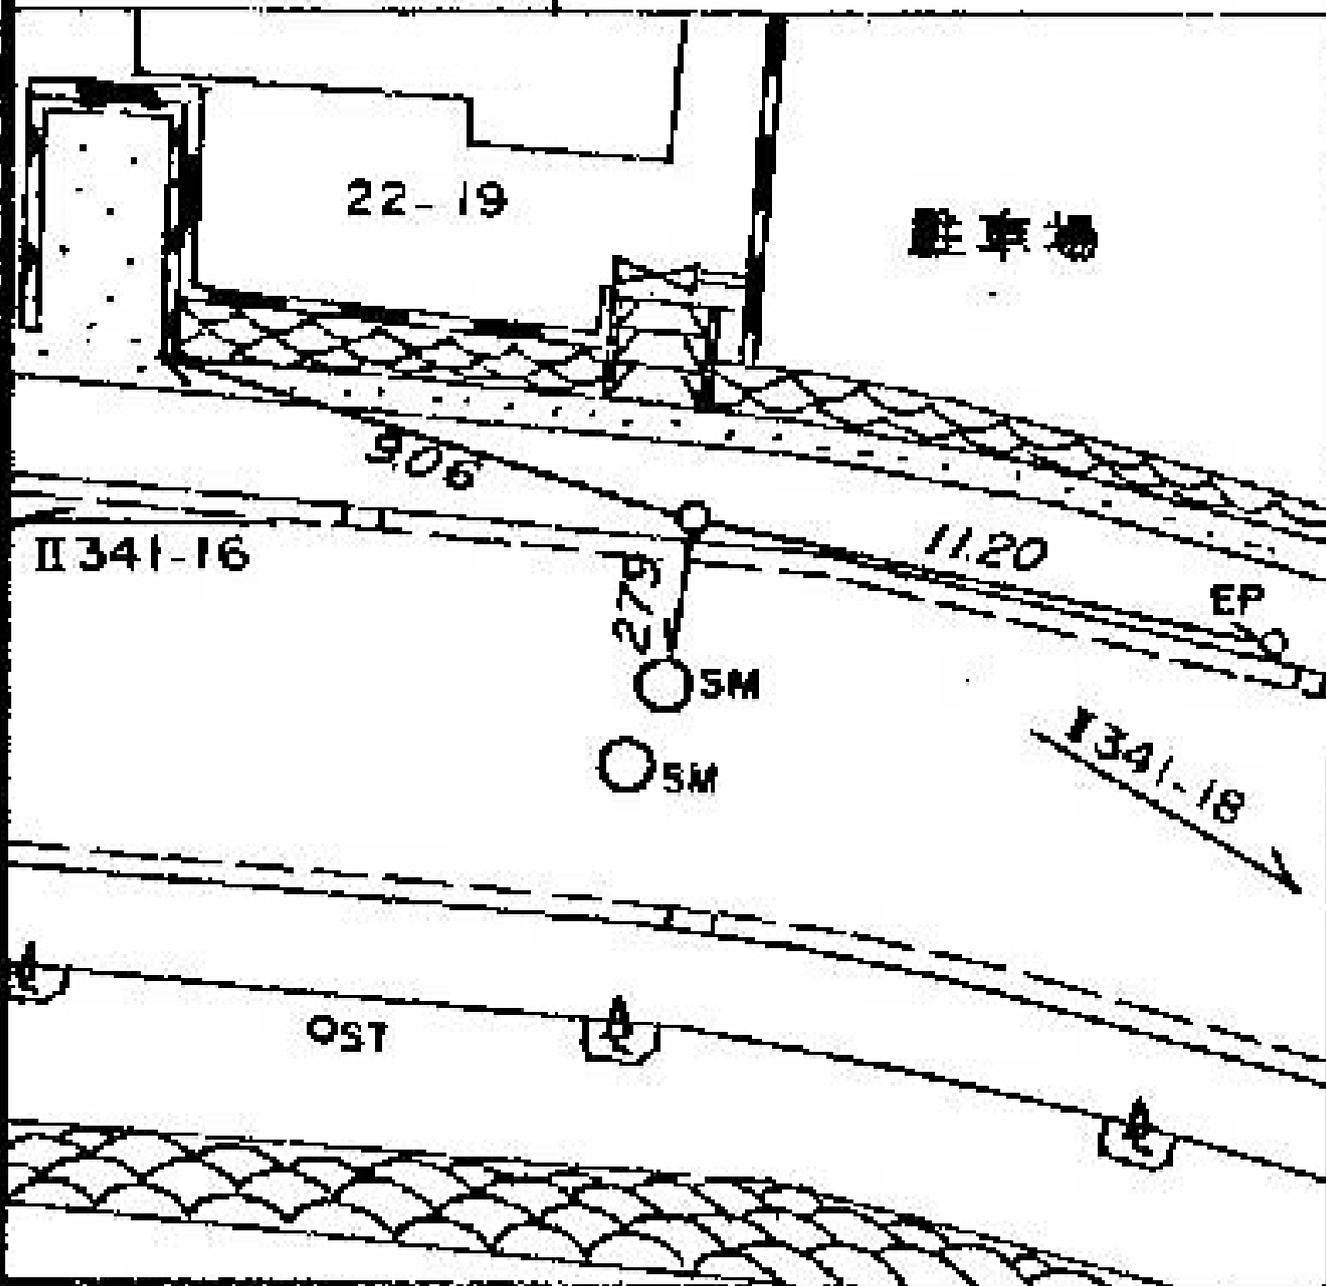

所在地  
磯子区磯子五丁目二一一番地先

標識ノ種類

木杭。標石。刻印

鋳。鑄物杭 **金属標**

線番号


I 341

点番号

18

要

図

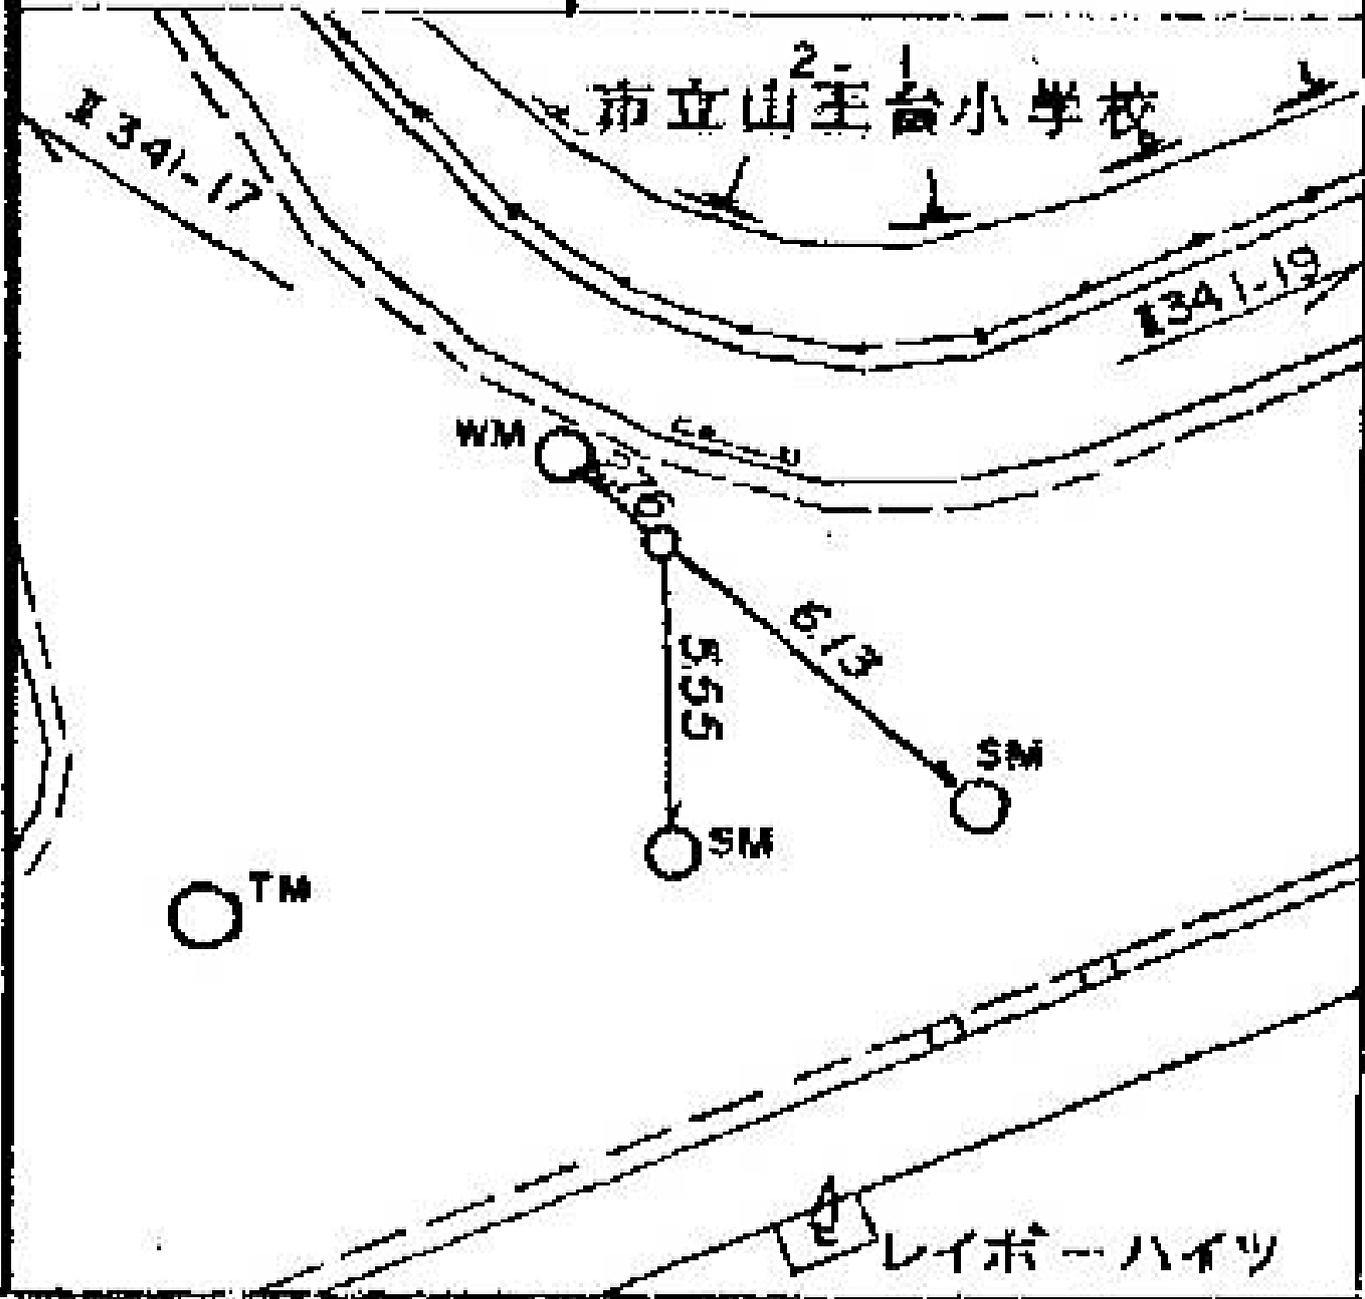

所在地

磯子区磯子五丁目二番地先

標識ノ種類

木杭。標石。刻印

鋌。鑄物杭 **金属標**

線番号

I341

点番号


19

要

図

市立山王台小学校

2-1

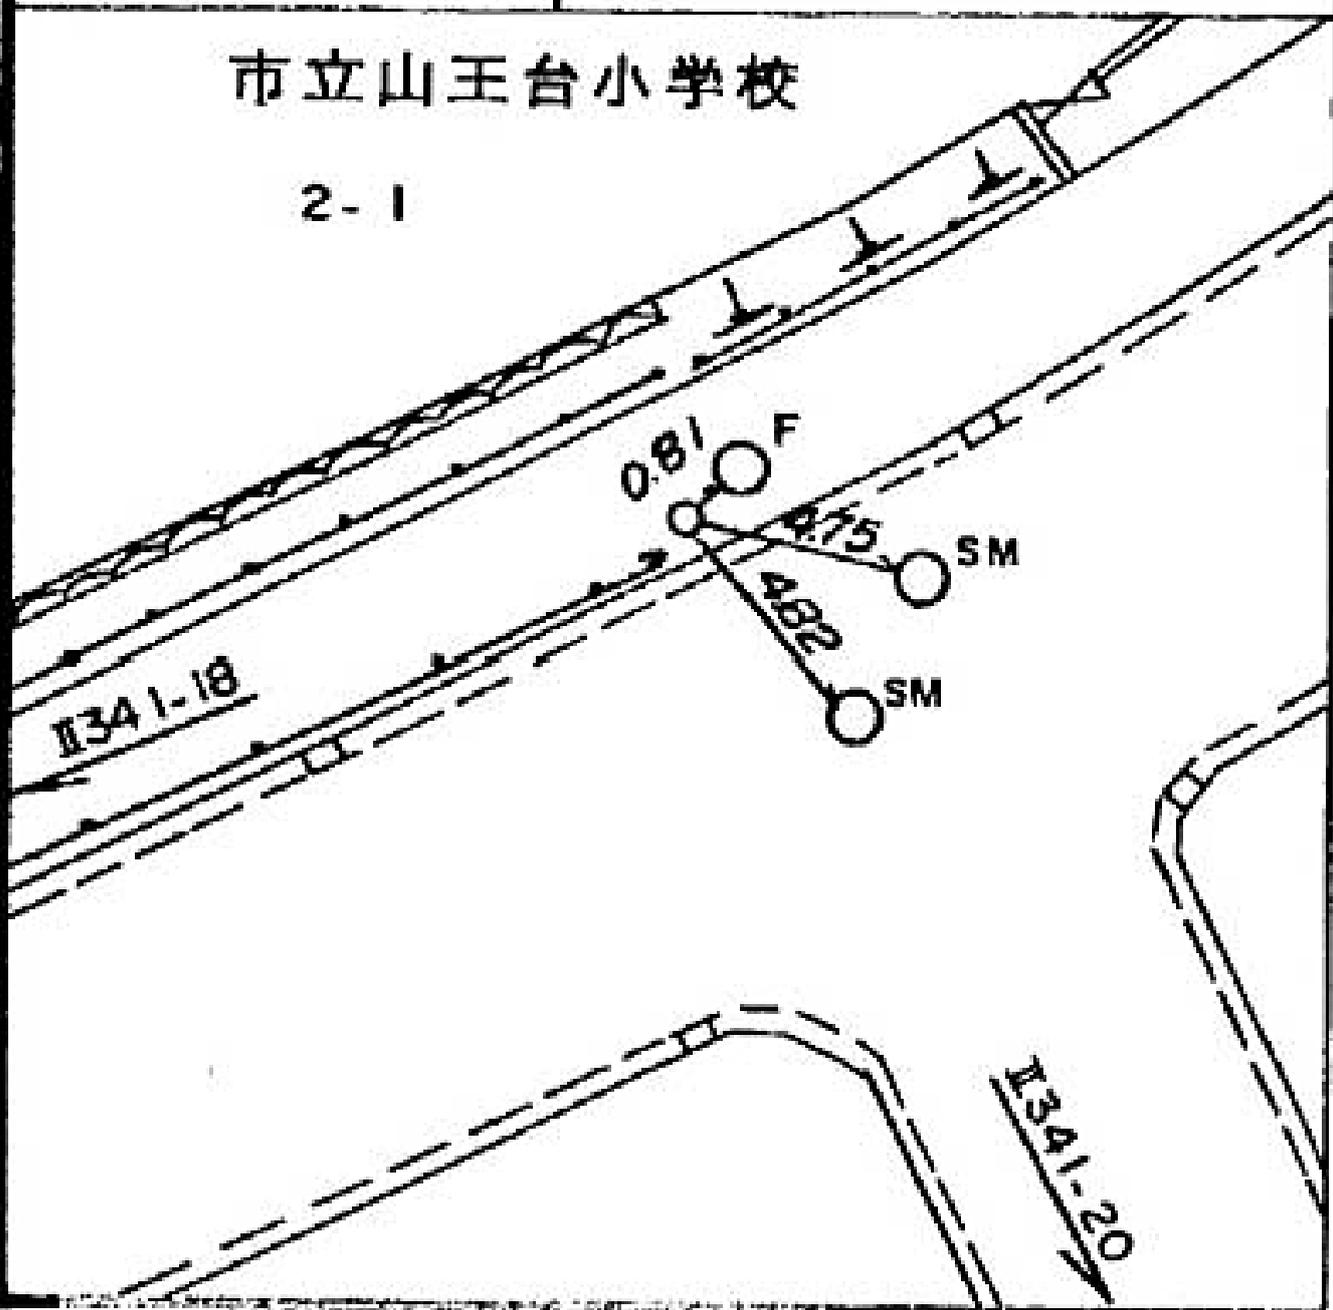

所在地

磯子区磯子五丁目五十一番地先

標識ノ種類

木杭。標石。刻印

鋌。鑄物杭 (金属標)


点番号

20

線番号

I341

要

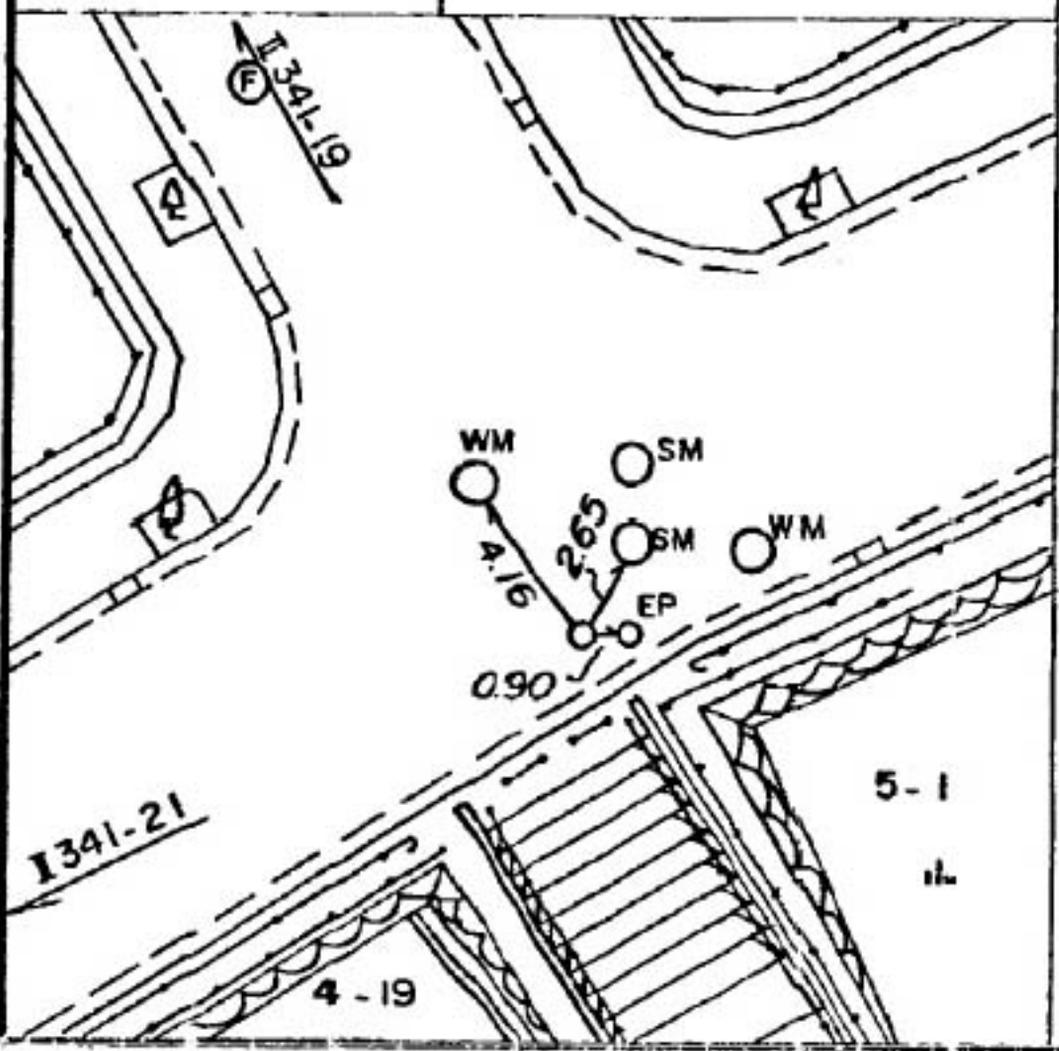

所在地

磯子区磯子五丁目三—二番地先

標識ノ種類

木杭。標石。刻印

鋳。鑄物杭 **金属標**

線番号

I 341


点番号

21

要

図

3-2 レインボーハイツ  
3-1号棟

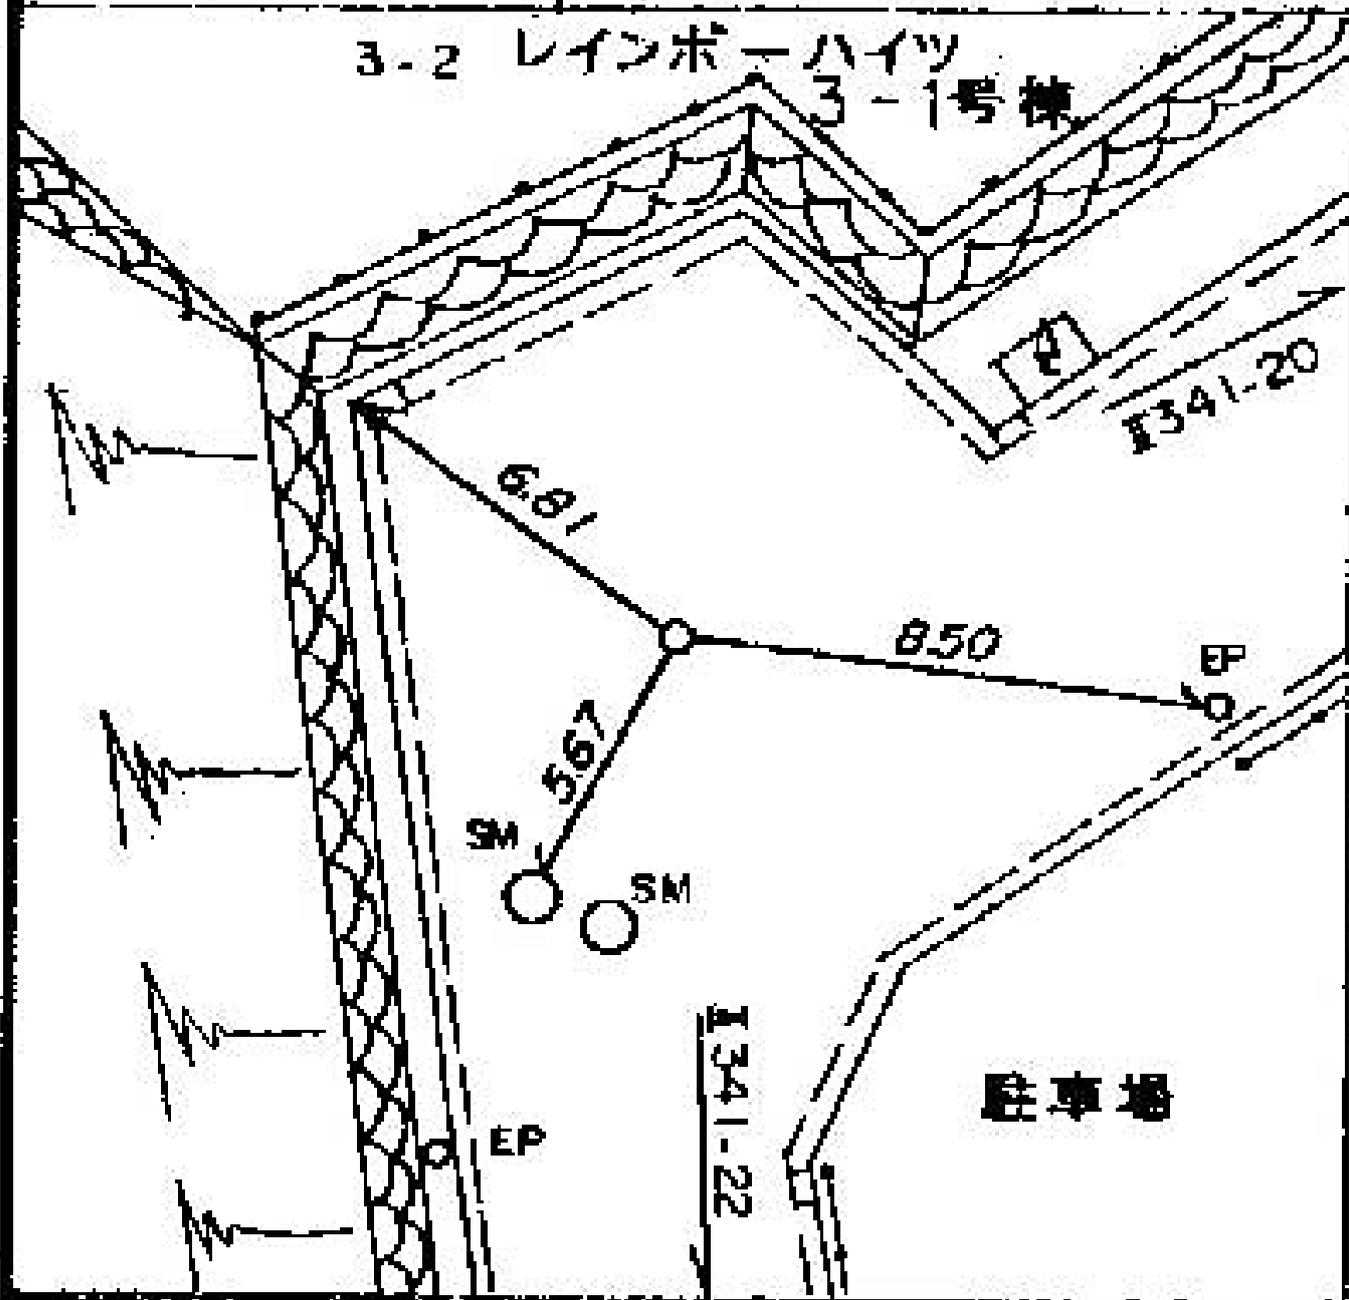

所在地 磯子区磯子台一九一二番地先

標識ノ種類

木杭。標石。刻印

鋳。鑄物杭 (金属標)

線番号

点番号


I341

22

要

図

市立浜小学校

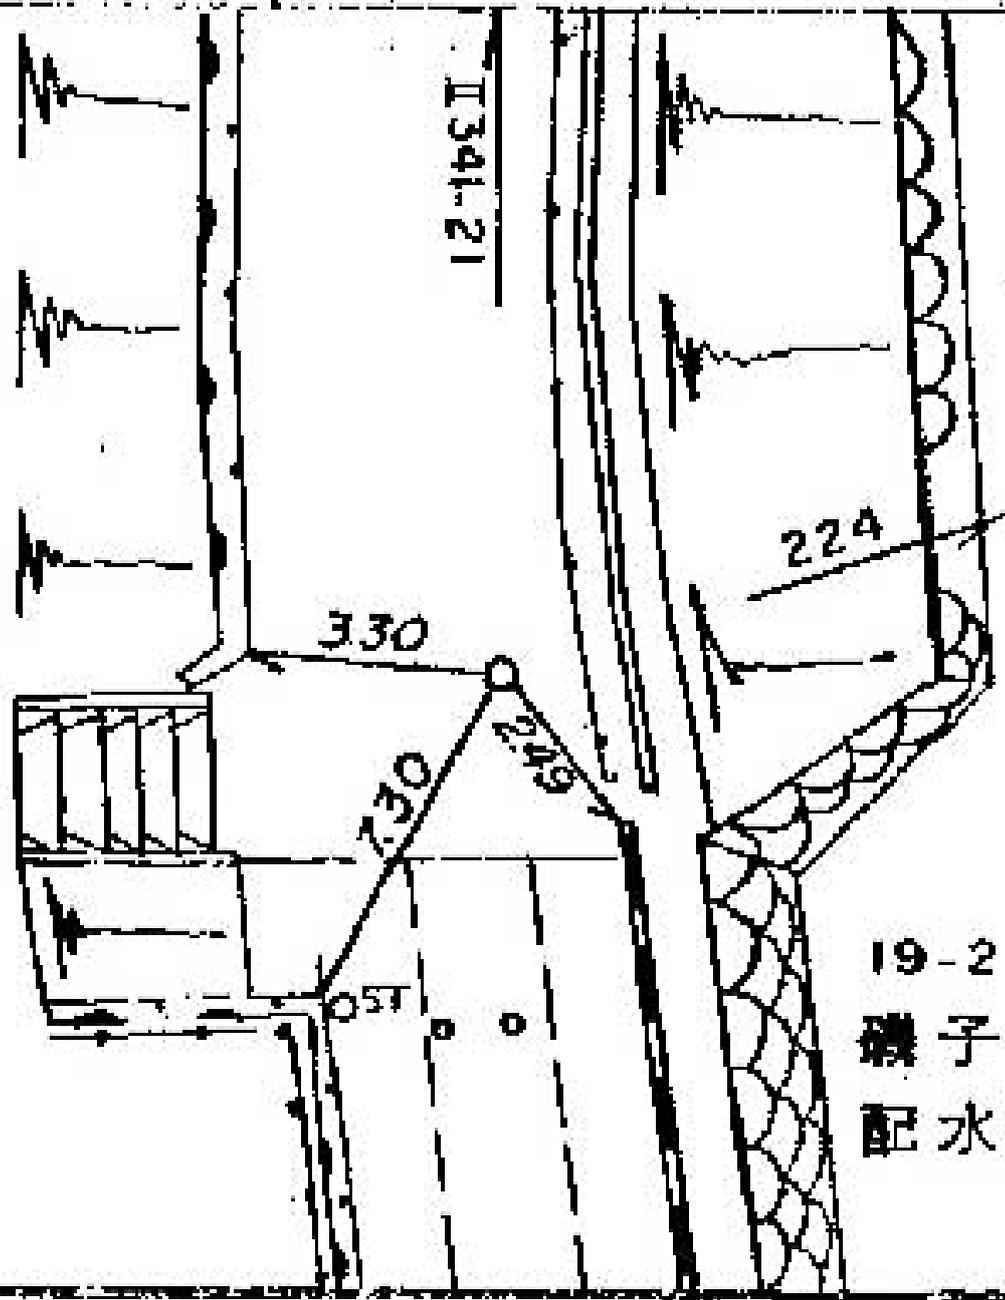

19-2 磯子配水池

所在地

磯子区汐見台一丁目二一七番地先

標識ノ種類

木杭。標石。刻印

鋳。鑄物杭 **金属標**

線番号

I341

点番号

23

要



所在地

磯子区汐見台一丁目五番地先

標識ノ種類

木杭・標石・刻印

鋳・鑄物杭 **金属標**

線番号


I 341

点番号

24

要

図

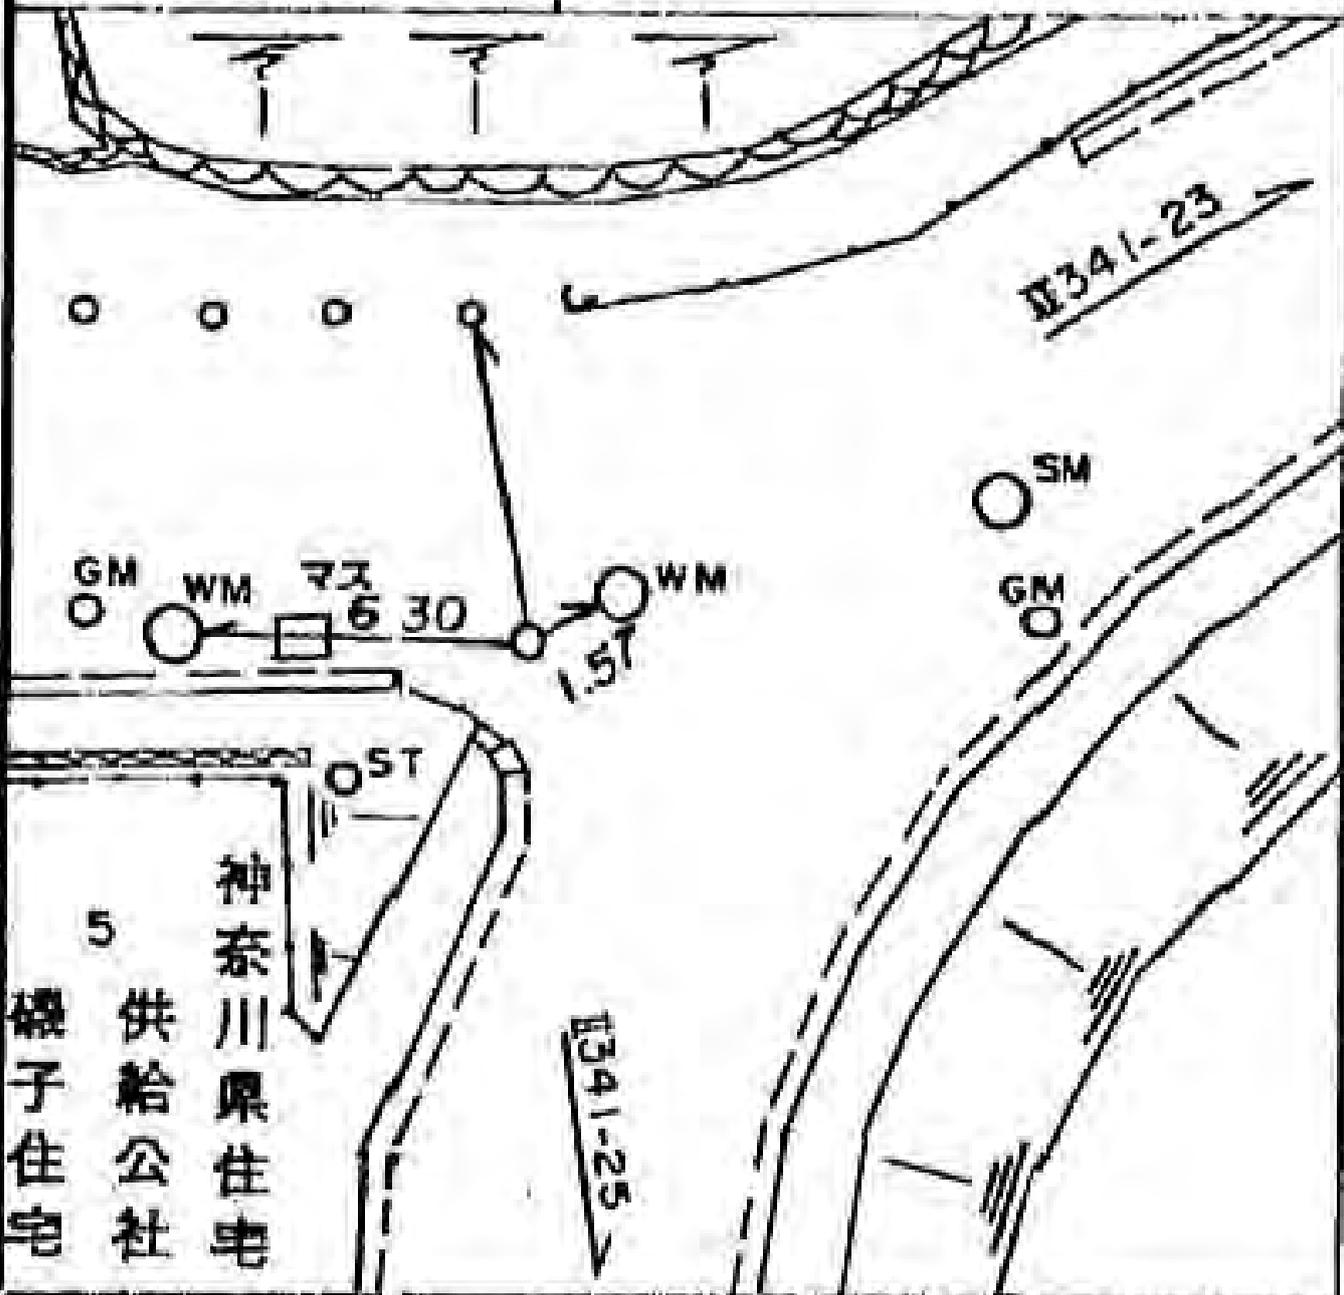

所在地

磯子区汐見台一丁目二番地先

標識ノ種類

木杭。標石。刻印

紙。鑄物杭 **金属標**


点番号

25


線番号

1341

要

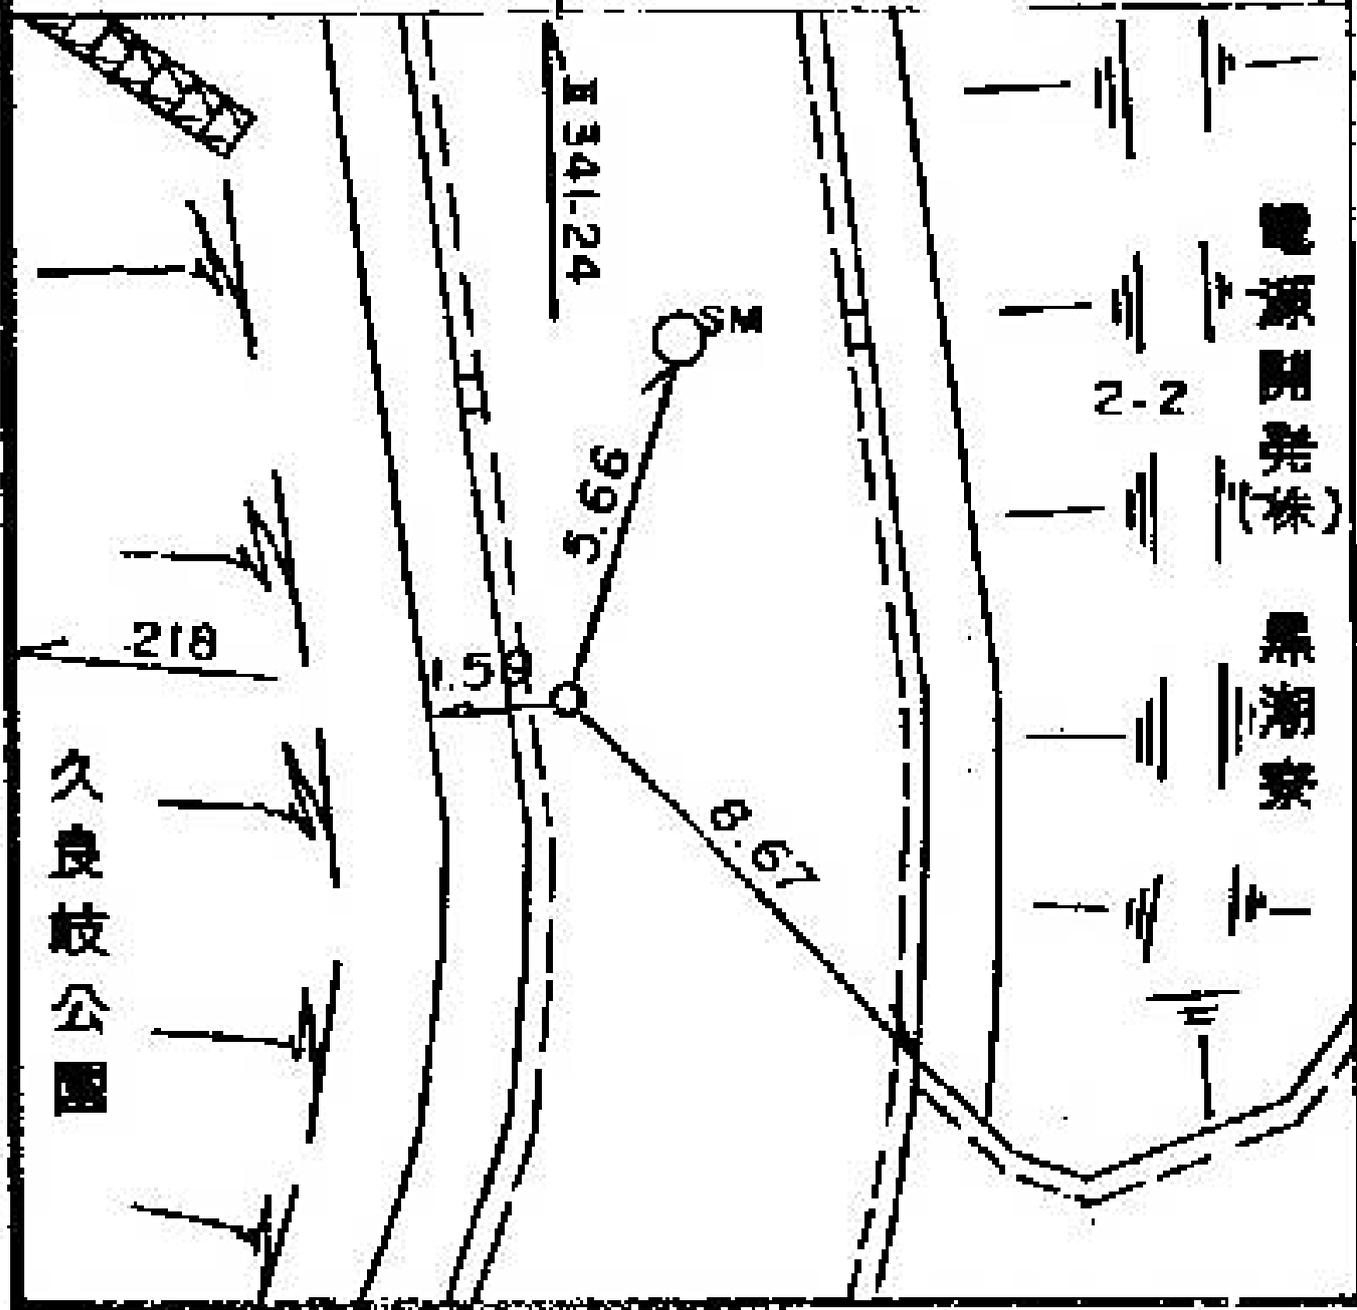


線番号	点番号	標識ノ種類	所在地
II 341	26	<div style="border: 1px solid red; border-radius: 50%; width: 60px; height: 60px; display: flex; align-items: center; justify-content: center; margin: 0 auto;"> <span style="font-size: 24px; font-weight: bold;">金</span> </div> 金属標・鋌・木杭  キザミ	磯子区岡村四丁目二五―一〇番地先
要 図			

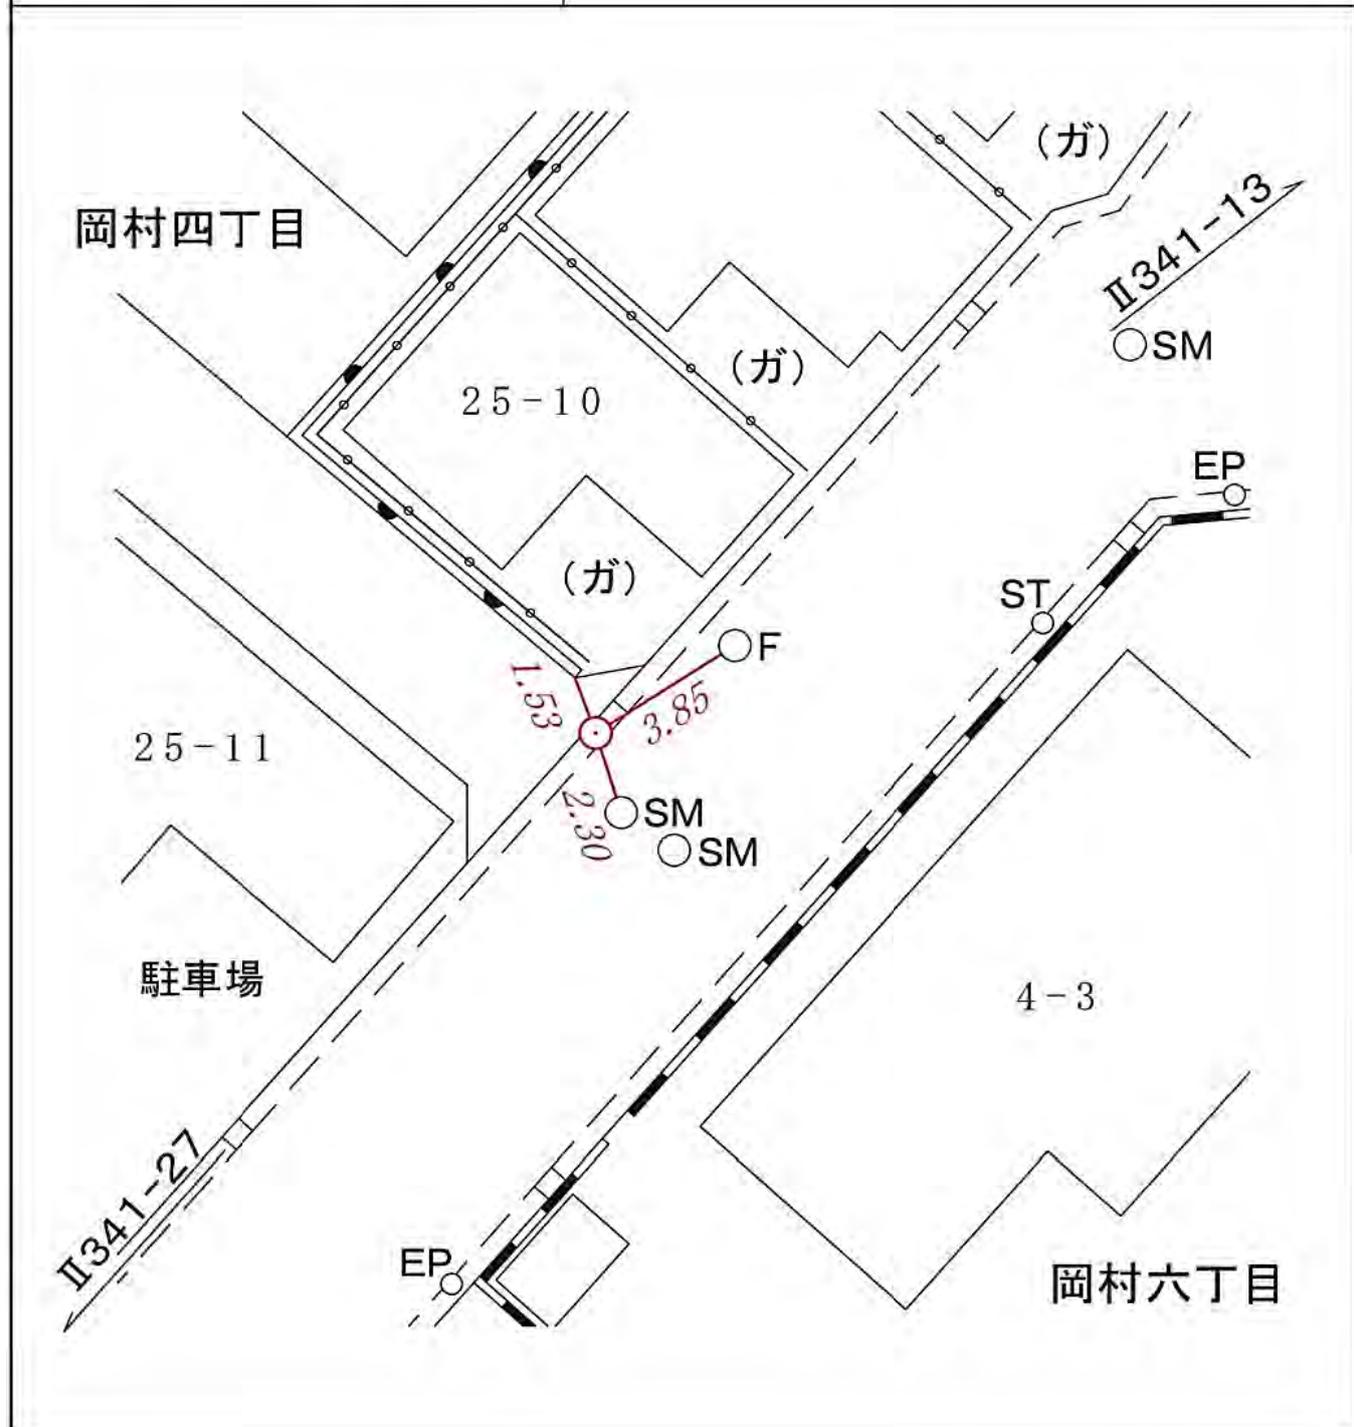

線番号	点番号	標識ノ種類	所在地
II 341	27	<div style="border: 1px solid red; border-radius: 50%; width: 100px; height: 100px; display: flex; align-items: center; justify-content: center; margin: 0 auto;"> <span>金属標・鋸・木杭</span> </div> <p style="text-align: center;">キザミ</p>	磯子区岡村五丁目一―八番地先
要 図			



線番号	点番号	標識ノ種類	所在地
II 341	28	<div style="text-align: center;"> <span style="border: 1px solid red; border-radius: 50%; padding: 5px;">金属標・鋸・木杭</span>            キザミ         </div>	磯子区岡村五丁目二〇―七番地先
要 図			

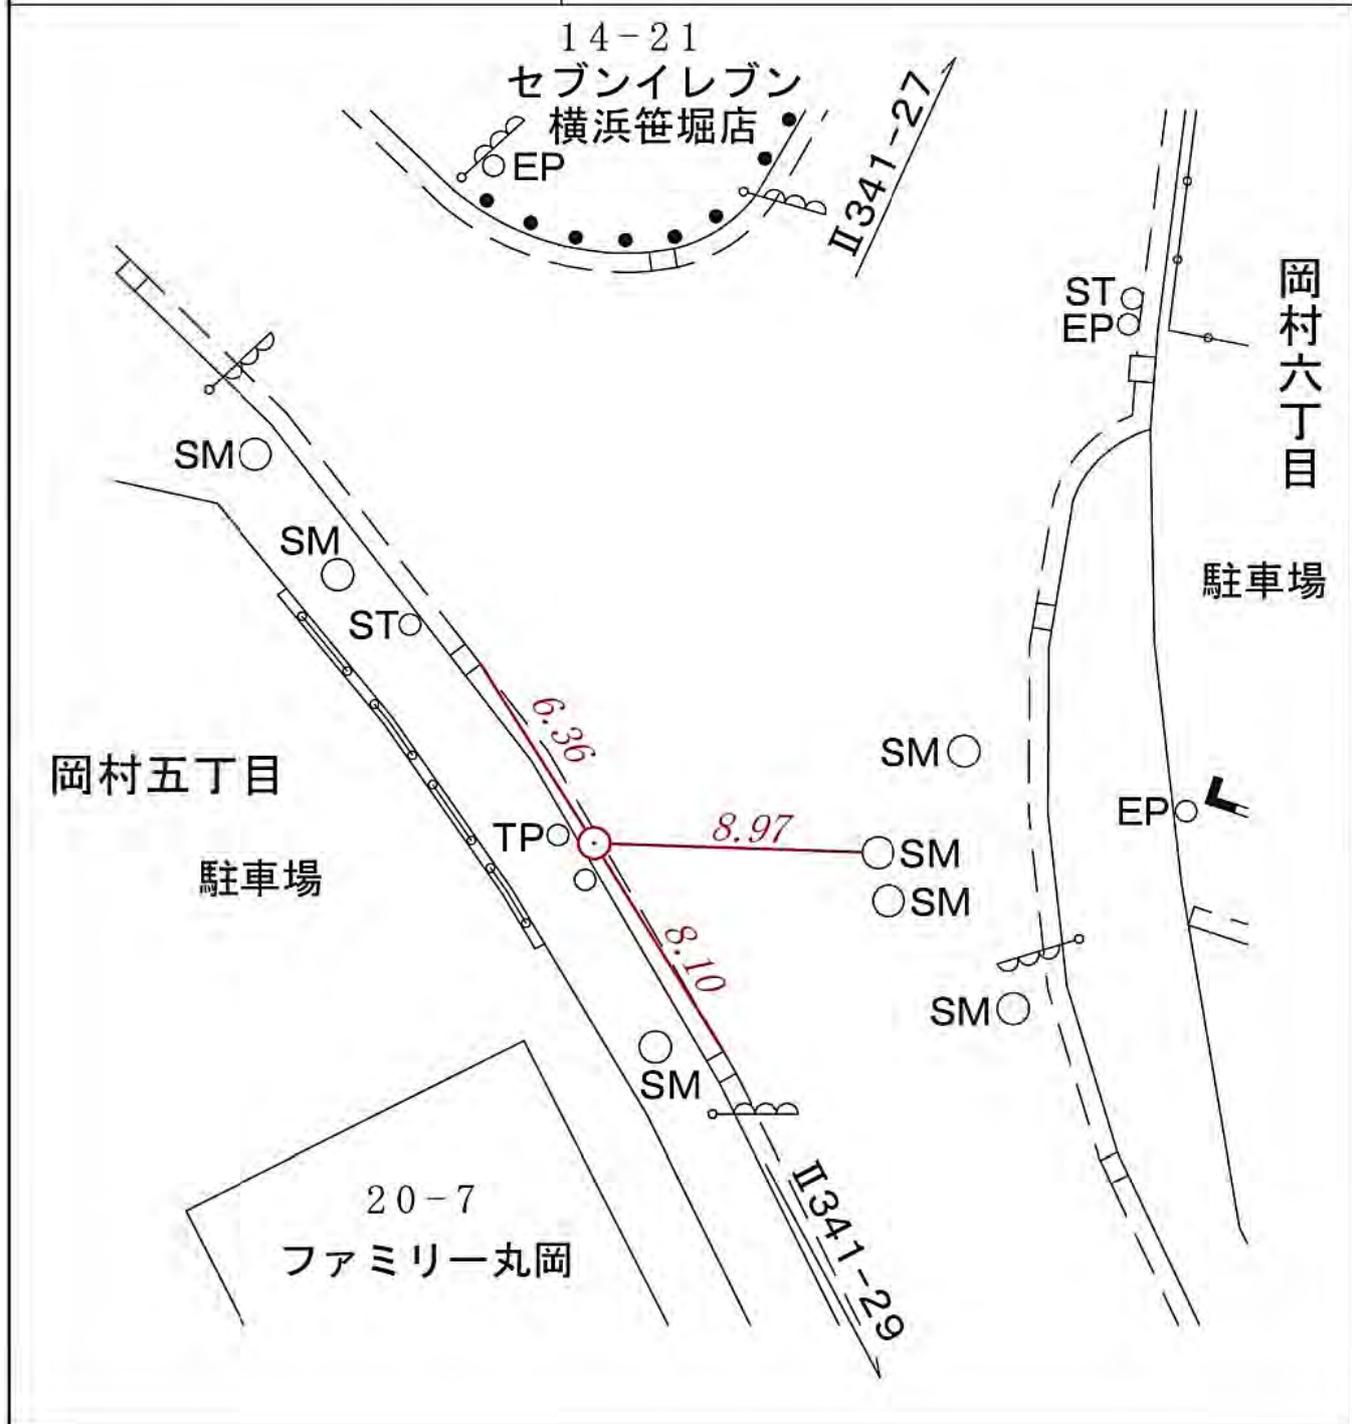

線番号	点番号	標識ノ種類	所在地
II 341	29	<div style="border: 1px solid red; border-radius: 50%; width: 60px; height: 60px; display: flex; align-items: center; justify-content: center; margin: 0 auto;"> <span style="font-size: 24px; font-weight: bold;">金</span> </div> 金属標・鋸・木杭 キザミ	磯子区岡村八丁目三―七番地先
要 図			



所在地 戸塚区平戸三丁目四九一 一六番地先

標識ノ種類

木杭。標石。刻印

鋳。鑄物杭 **金属標**


線番号

点番号

I342

1

要 図

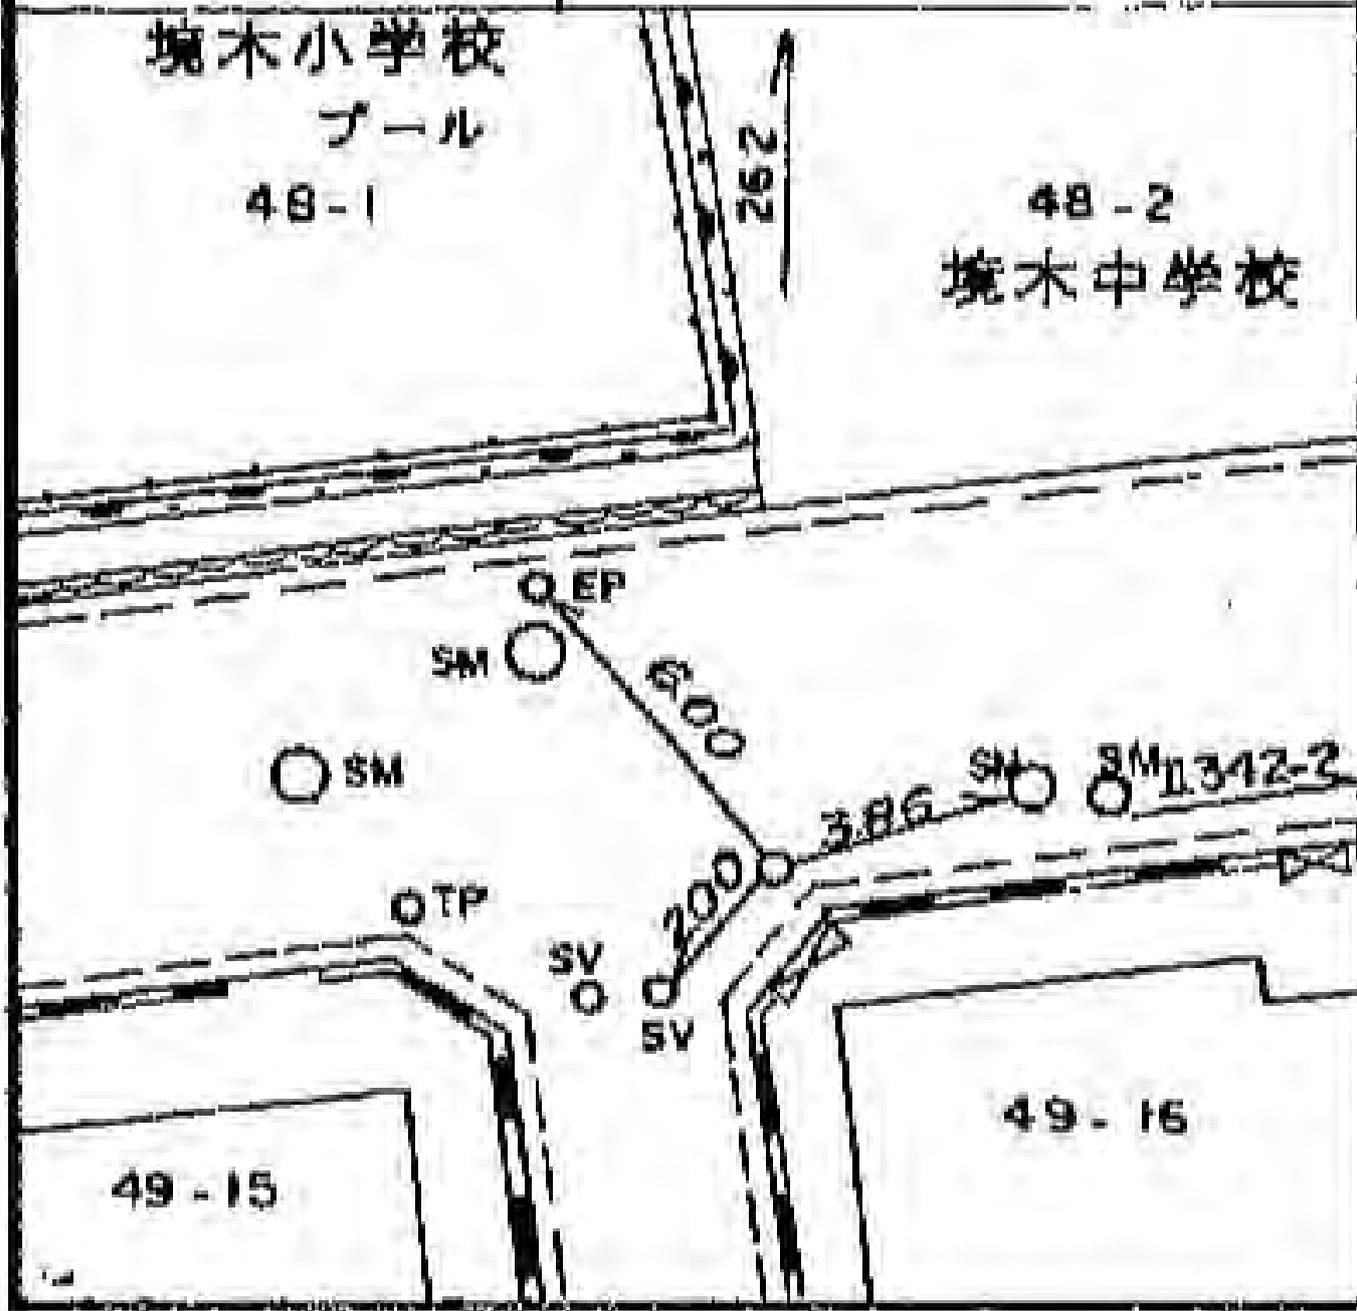

所在地 戸塚区平戸三丁目三五―一二番地先

標識ノ種類

点番号

線番号


木杭。標石。刻印

2

I342

鋳。鑄物杭 **金属標**

要 図

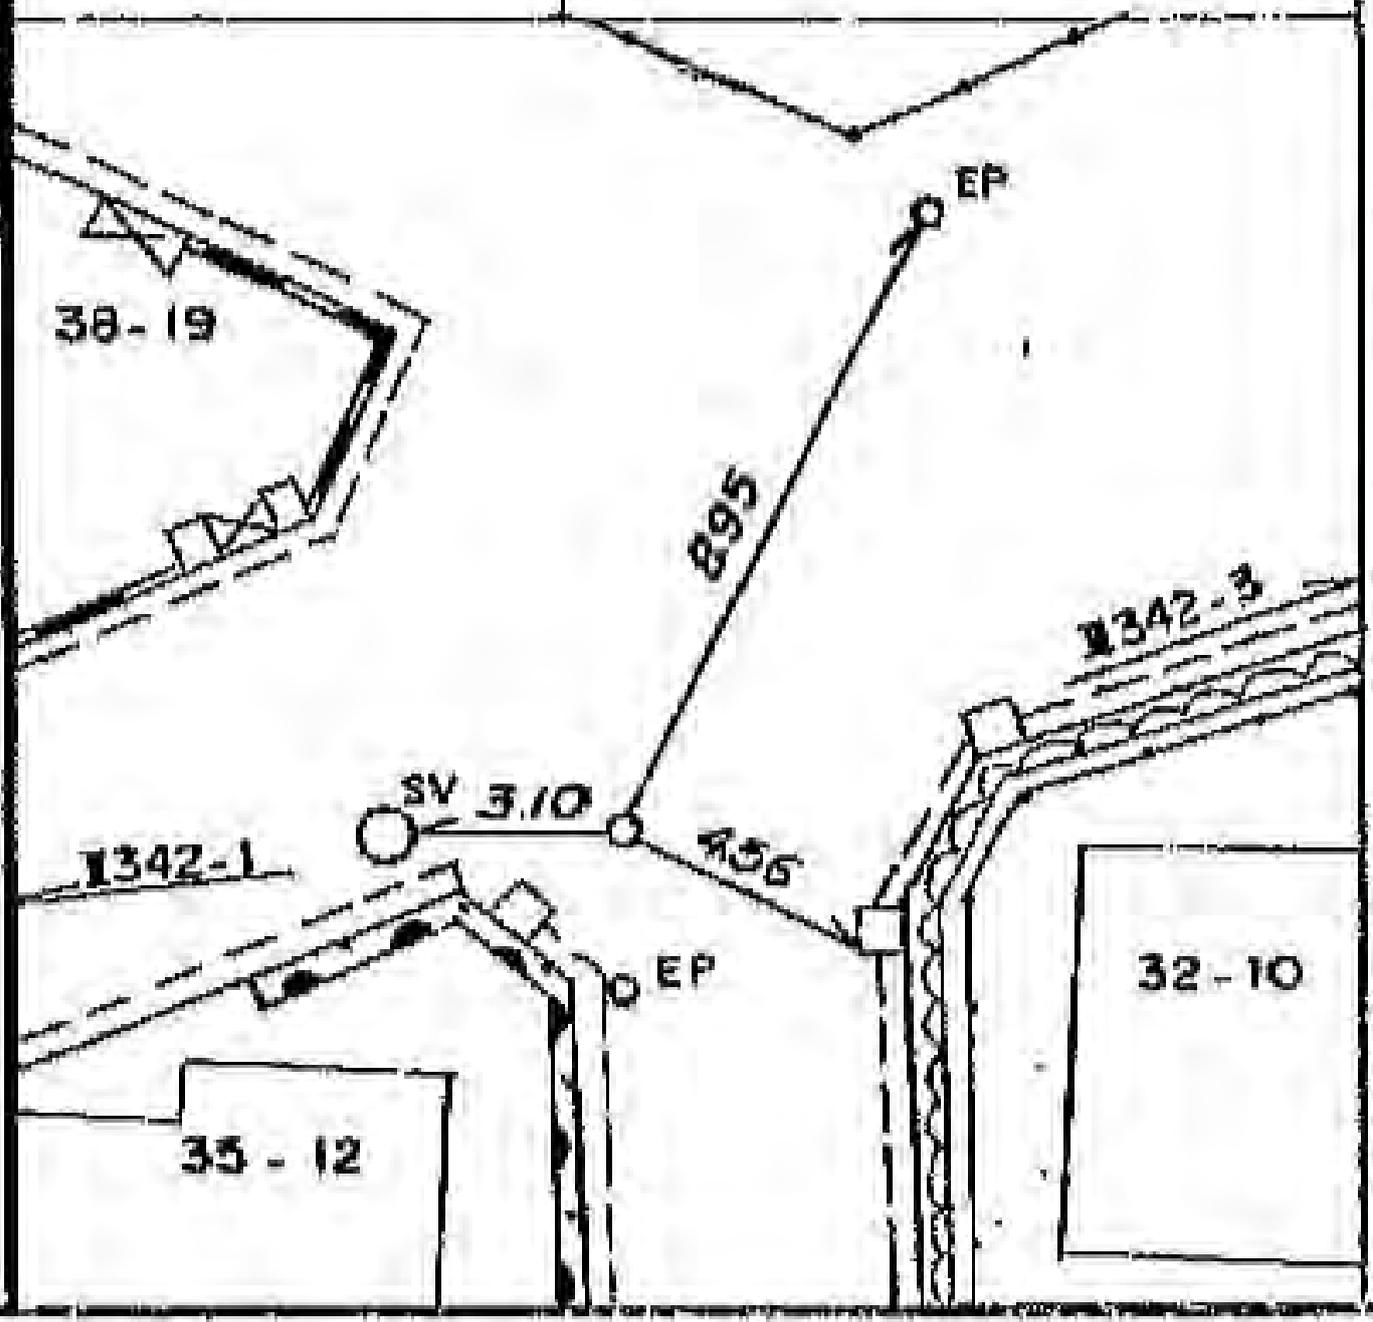

所在地  
保土ヶ谷区権太坂三丁目九―一  
番地先

標識ノ種類

木杭。標石。刻印

鋳。鑄物杭 **金属標**

線番号


点番号

I342

3

要

図

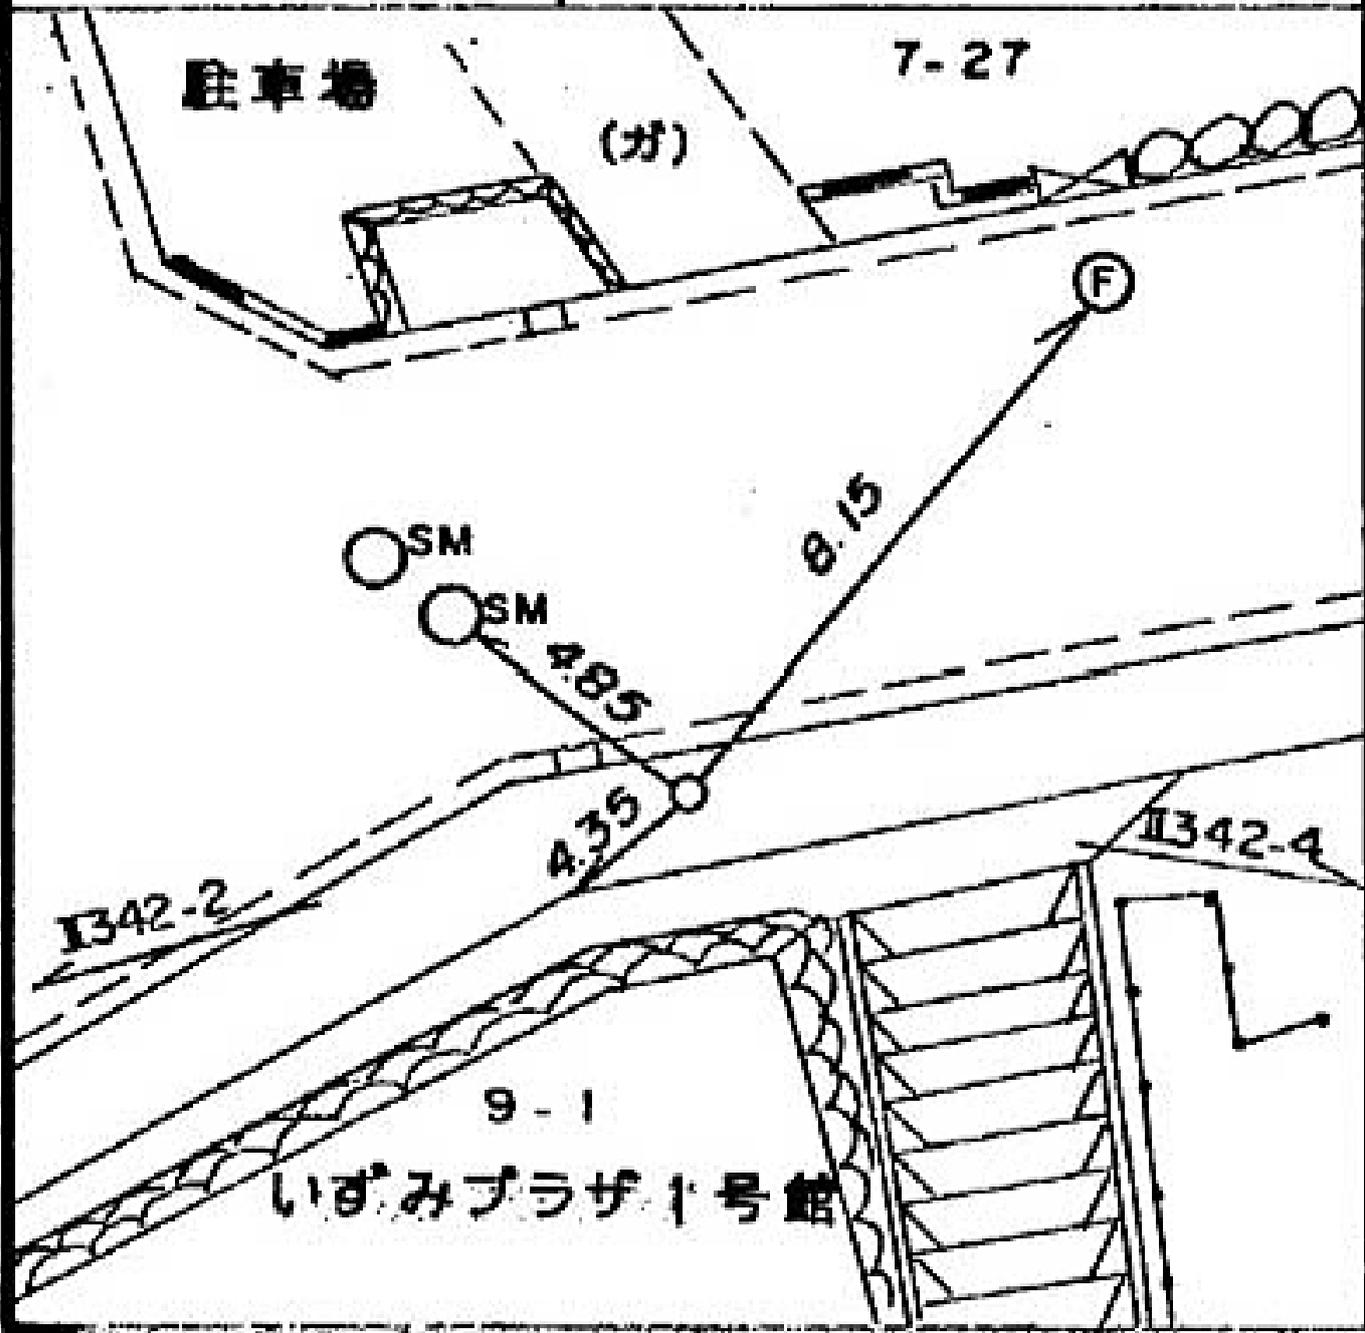



所在地  
保土ヶ谷区狩場町三五五番地先

標識ノ種類

木杭。標石。刻印

鋌。鑄物杭 **金属標**

線番号

I 342

点番号

6

要

図

環境事業局保土ヶ谷工場内

355

狩場第2  
トンネル

II 342-5

873

260

397

97

II 342-7



所在地

保土ヶ谷区狩場町三五五番地

標識ノ種類

木杭。標石。刻印

鋳。鑄物杭 **金属標**

点番号


7

線番号

II342

要

図

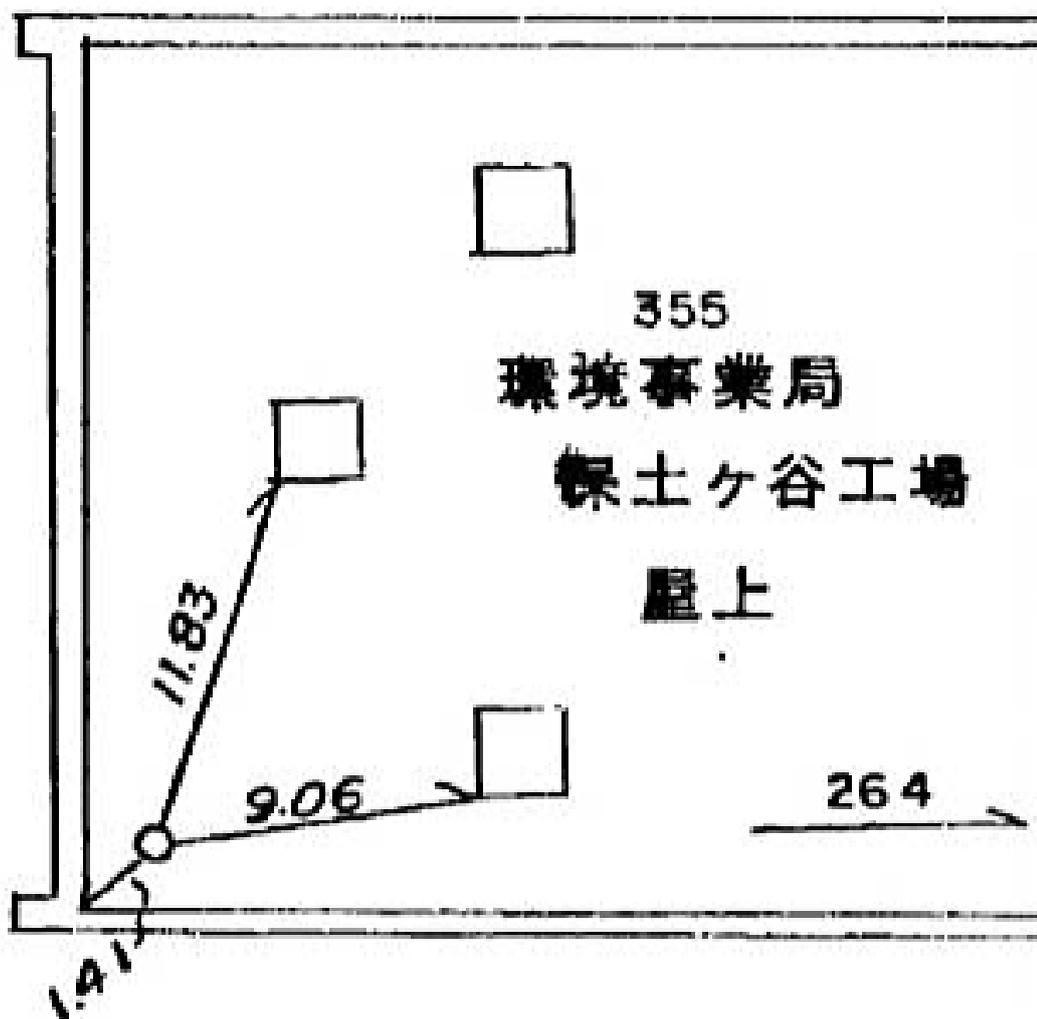

所在地

保土ヶ谷区狩場町二一四一七番地先

標識ノ種類

木杭。標石。刻印

鋳。鑄物杭 **金属標**


点番号

8

線番号

I342

要 図

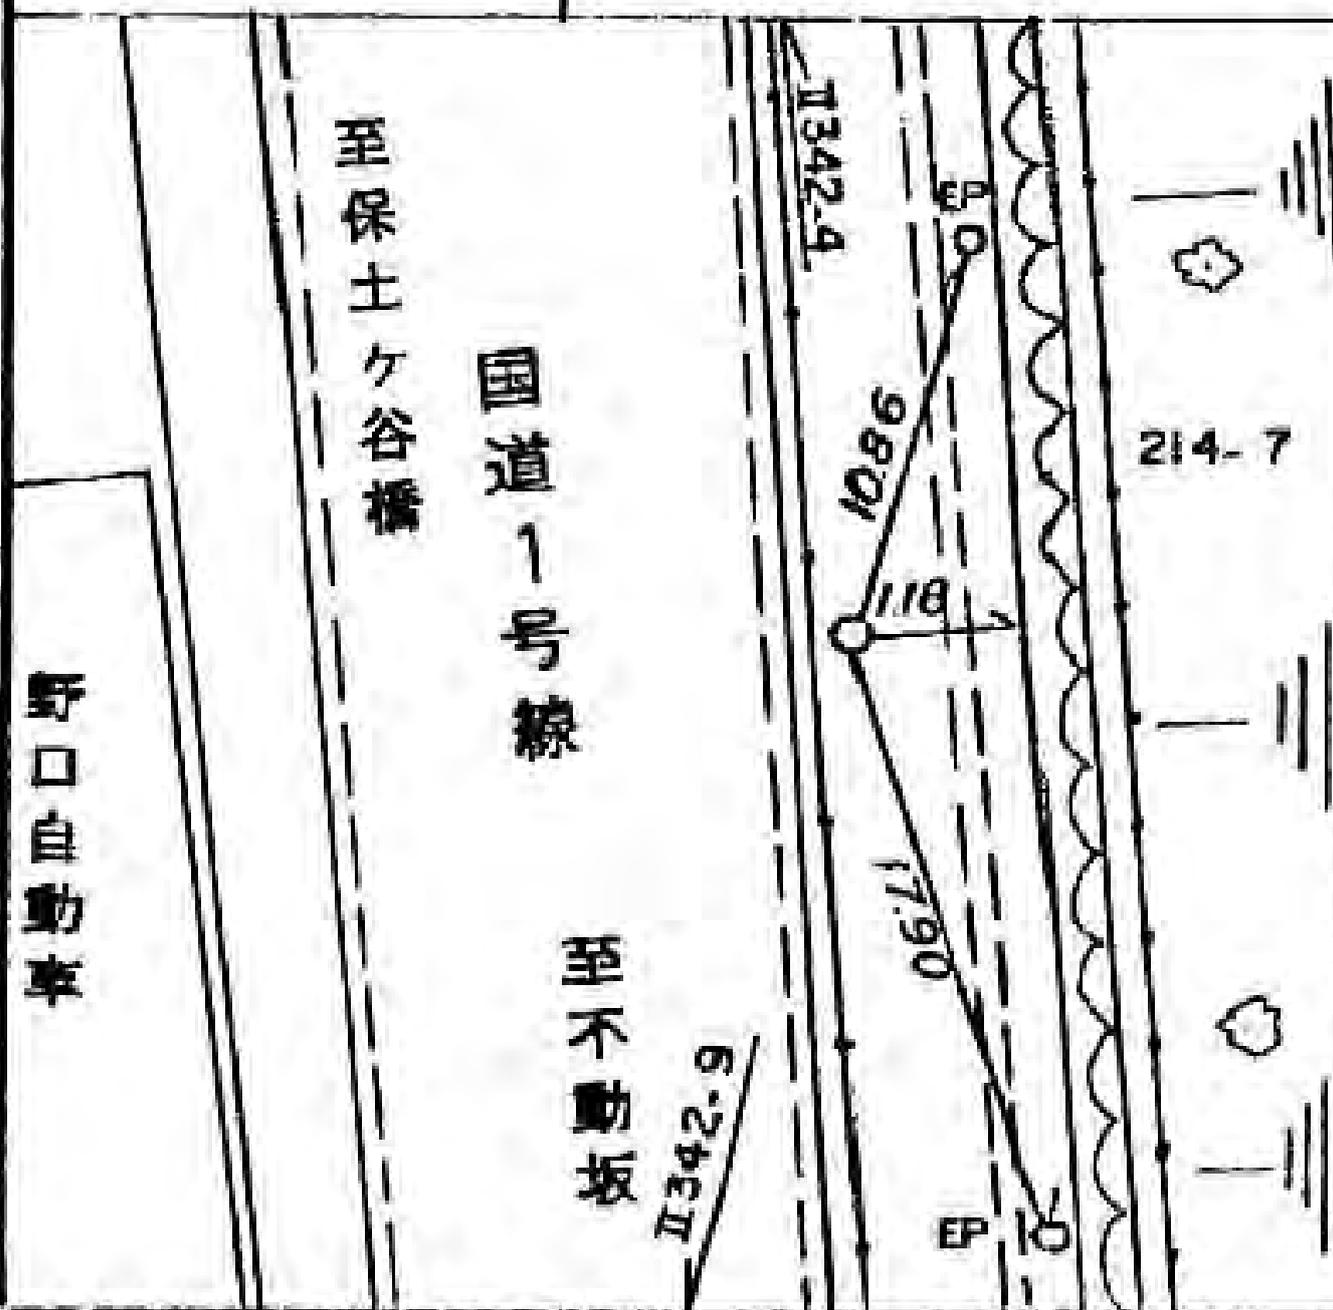

所在地 保土ヶ谷区推太坂三丁目二〇一三三番地先

標識ノ種類

木杭。標石。刻印

鏡。鑄物杭 **金属標**

線番号


I 342

点番号

9

要

図

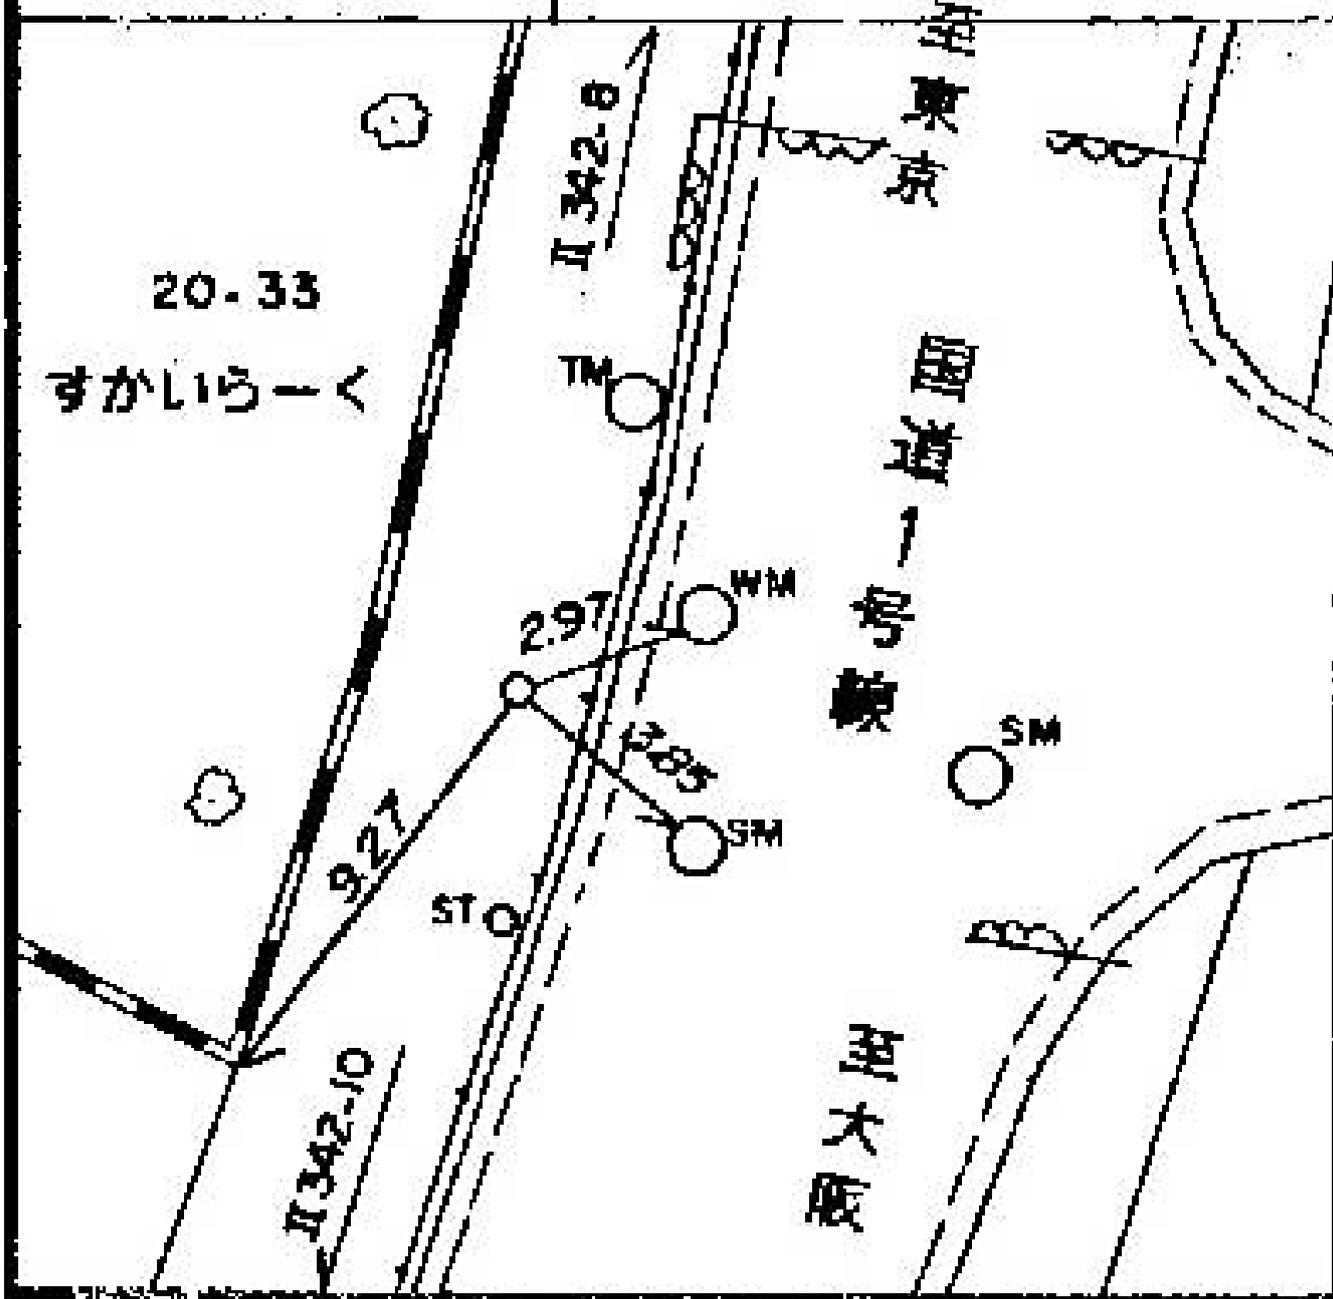

所在地 保土ヶ谷区 権太坂三丁目二〇―四三番地先

標識ノ種類

木杭・標石・刻印

鏡・鋳物杭 **金属標**



線番号

I342

点番号

10

要

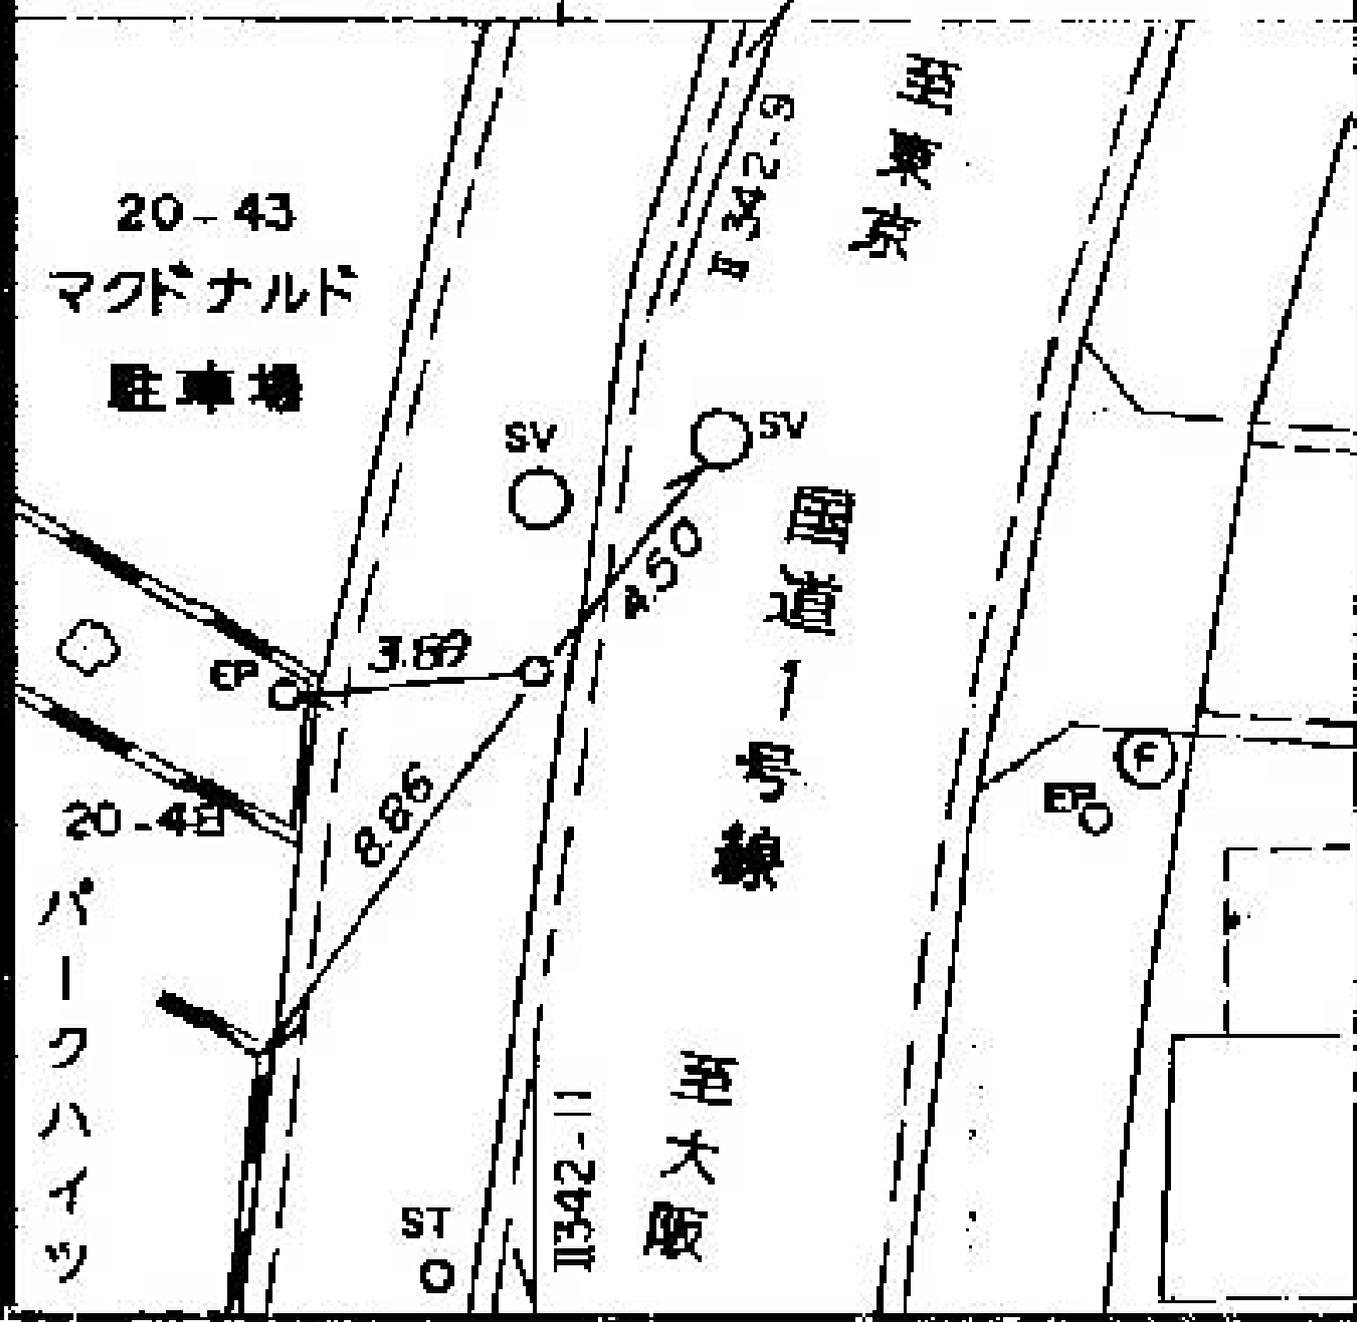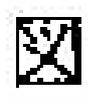

所在地 南区六ツ川三丁目一二四一九番地先

標識ノ種類

木杭。標石。刻印

鋳。鑄物杭 **金属標**

線番号


点番号

I342

11

要

図

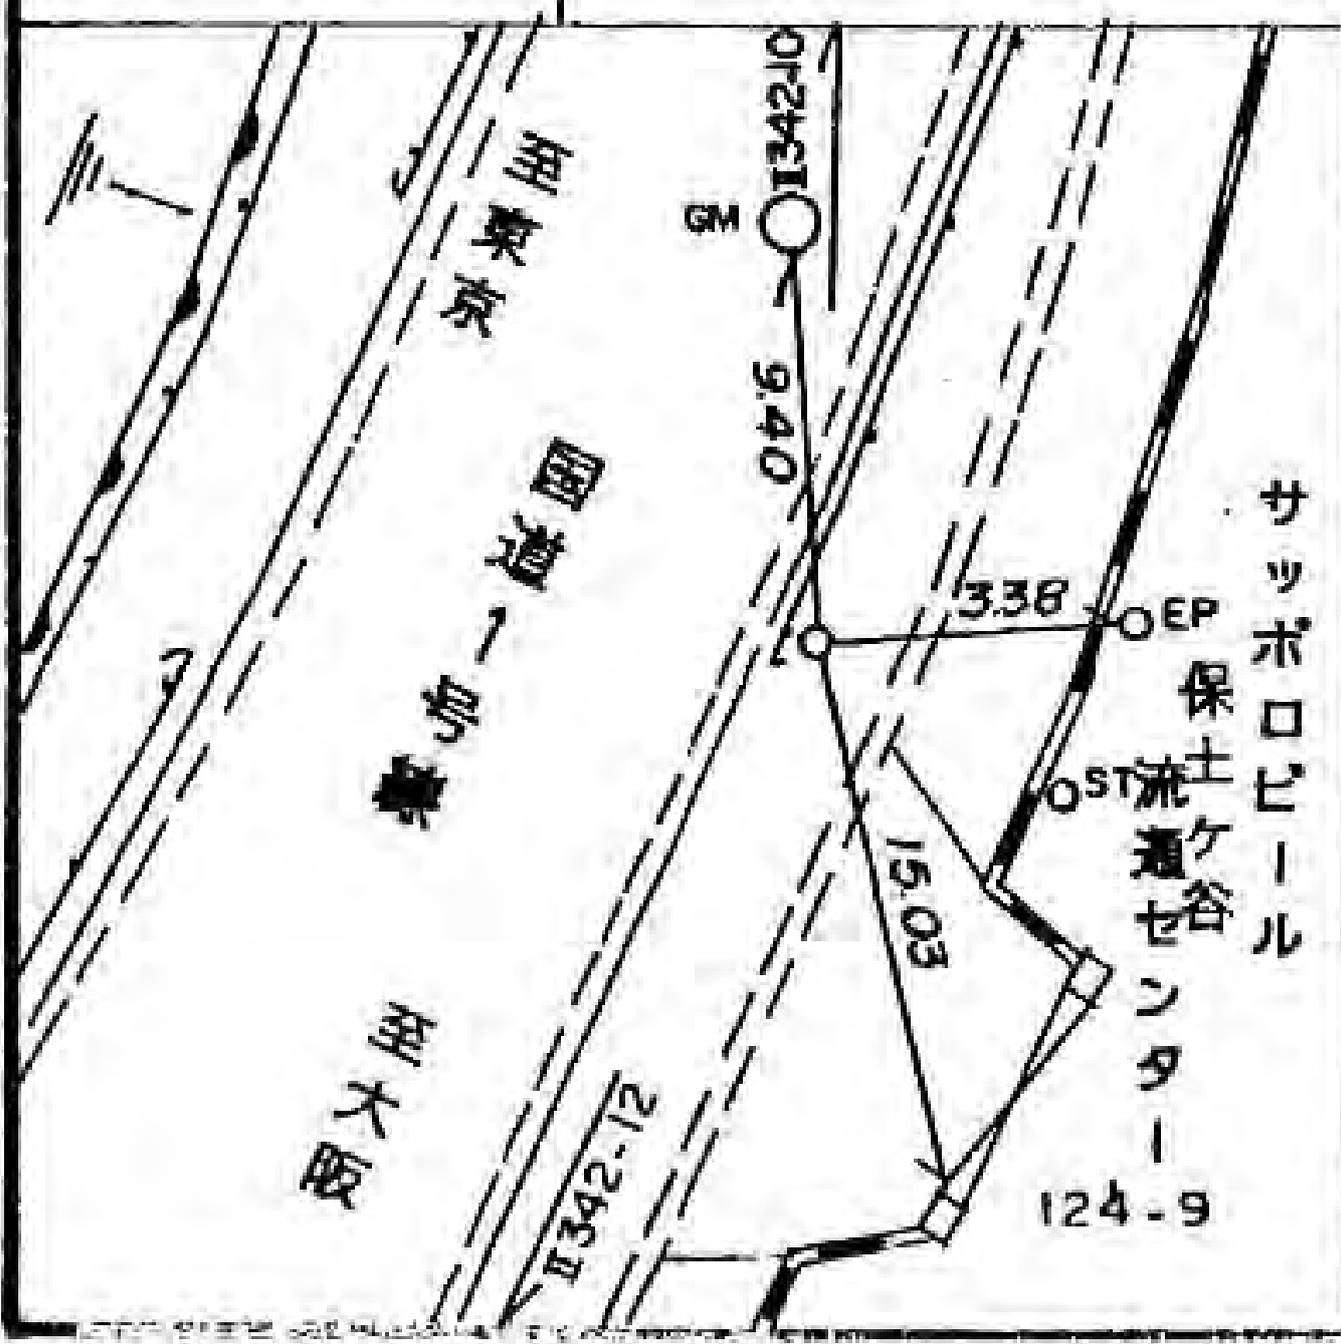

所在地

戸塚区平戸一丁目一七番地先

標識ノ種類

木杭。標石。刻印

鋳。鑄物杭 **金属標**


線番号

I342

点番号


12

要 図

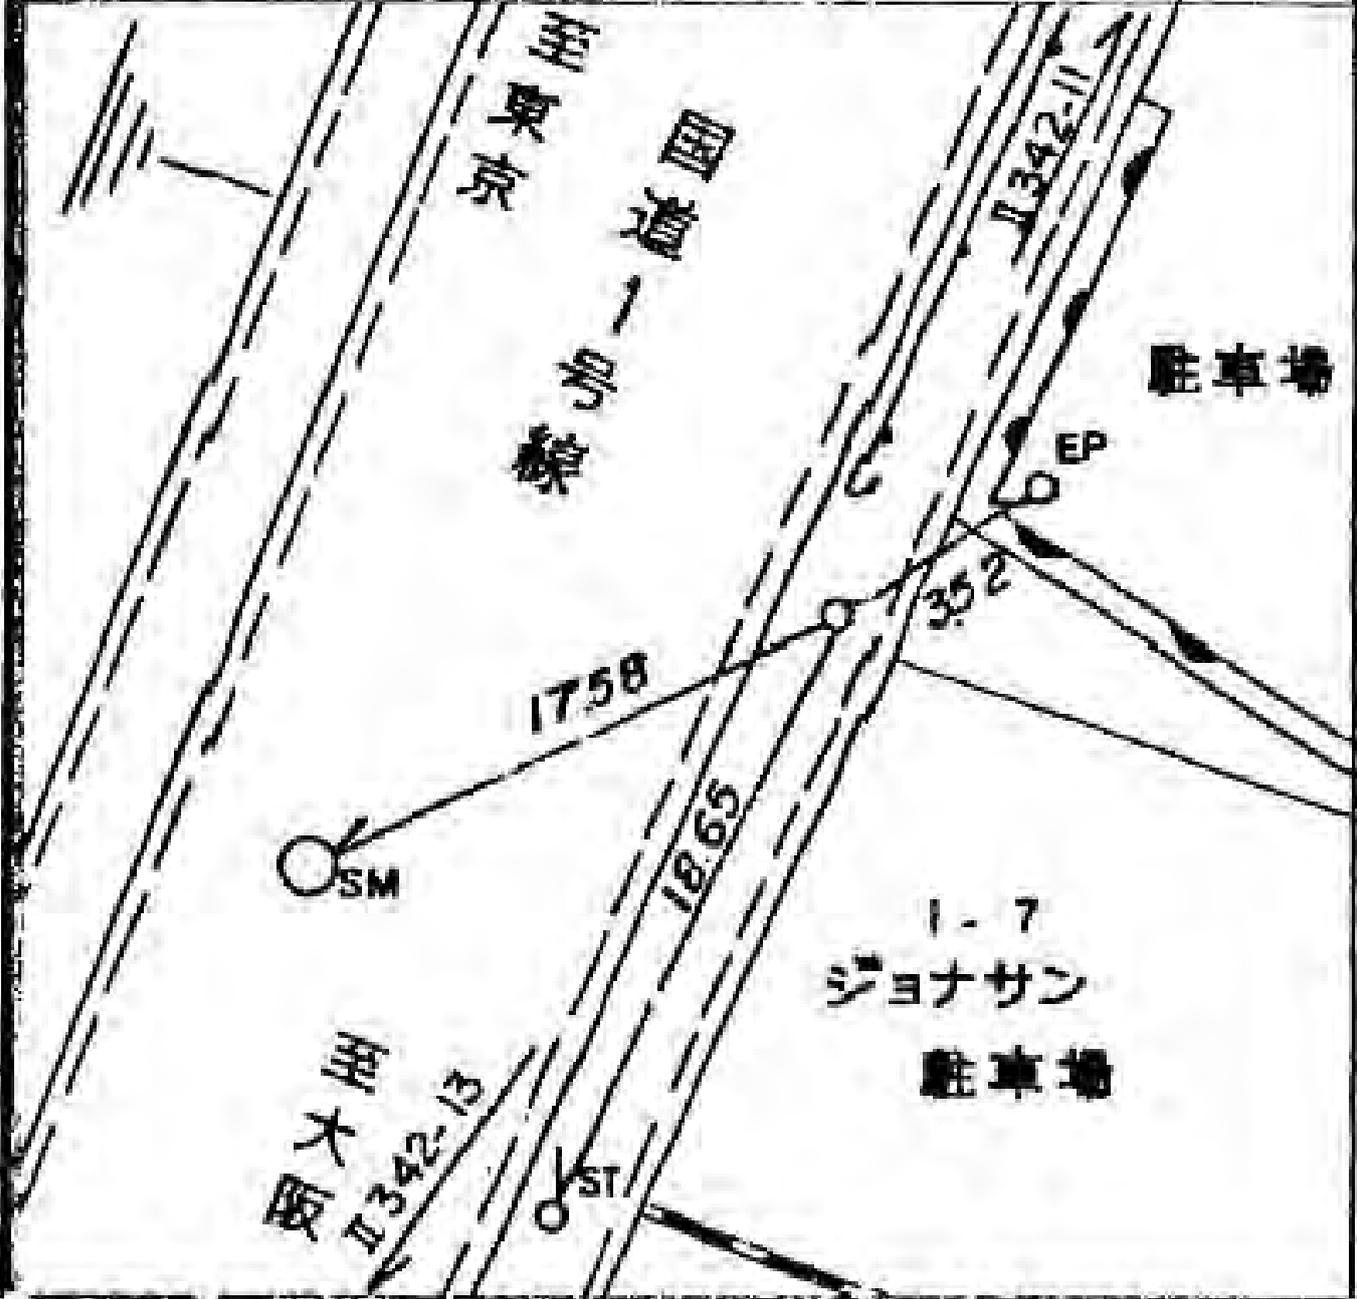

線番号	区番号	標識ノ種類
I342	13	木杭。標石。刻印
要	図	鉄。鋳物杭 <b>金属標</b>

所在地  
戸塚区平戸一丁目一五—三四番地先

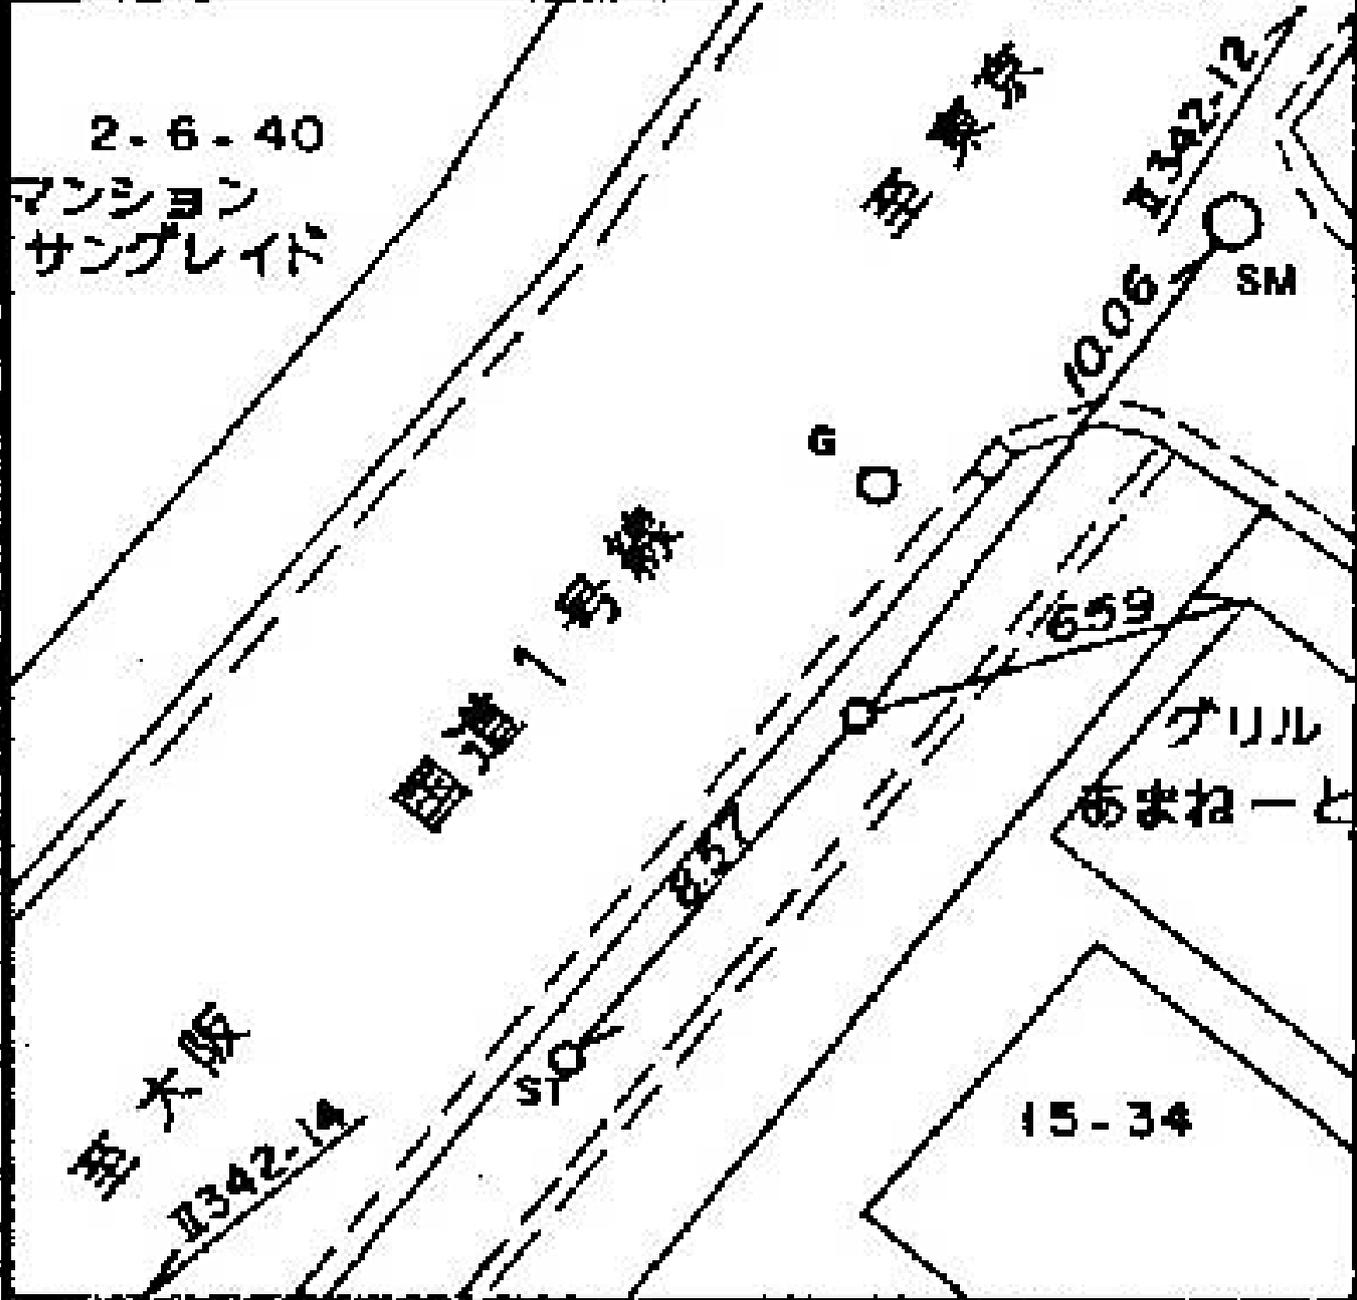

所在地 戸塚区平戸二丁目一五一四四番地先

標識ノ種類

木杭・標石・刻印

鋌・鋳物杭 **金属標**


線番号

I342

点番号


14

要 図

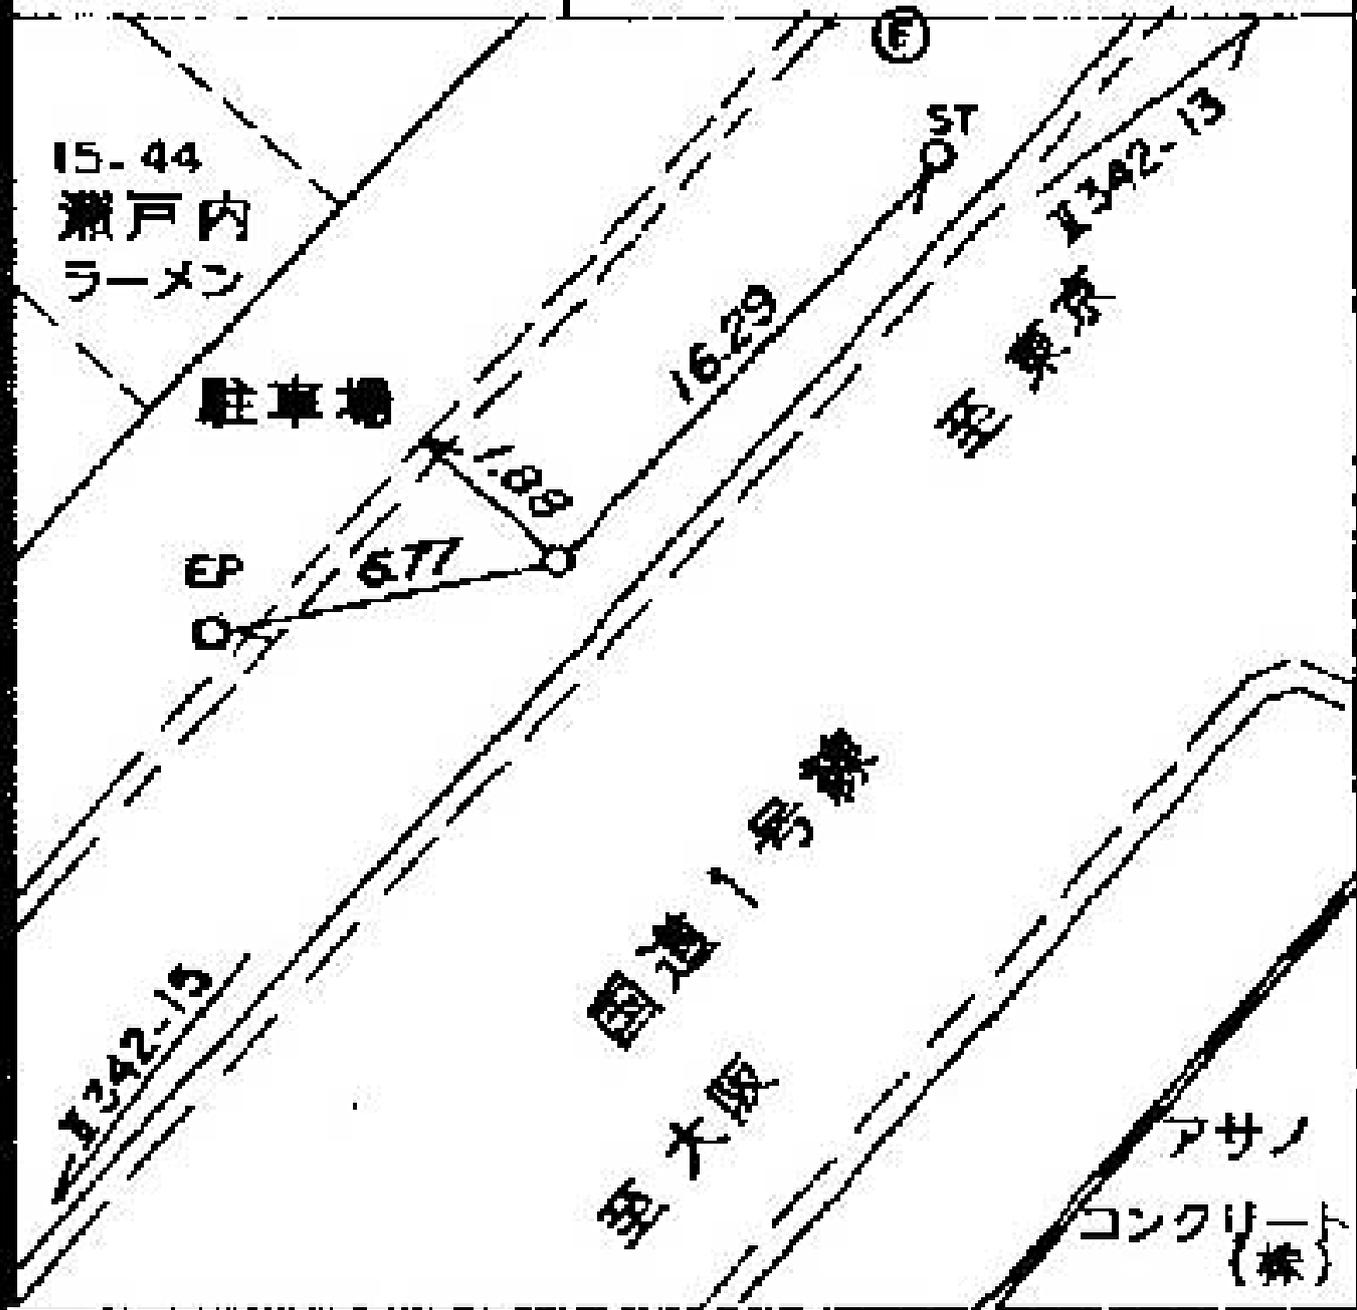

所在地 南区六ツ川四丁目一一八七番地先

線番号	点番号	標識ノ種類
I342	16	木杭・標石・刻印
要	図	鎮・鑄物杭 <b>金属標</b>

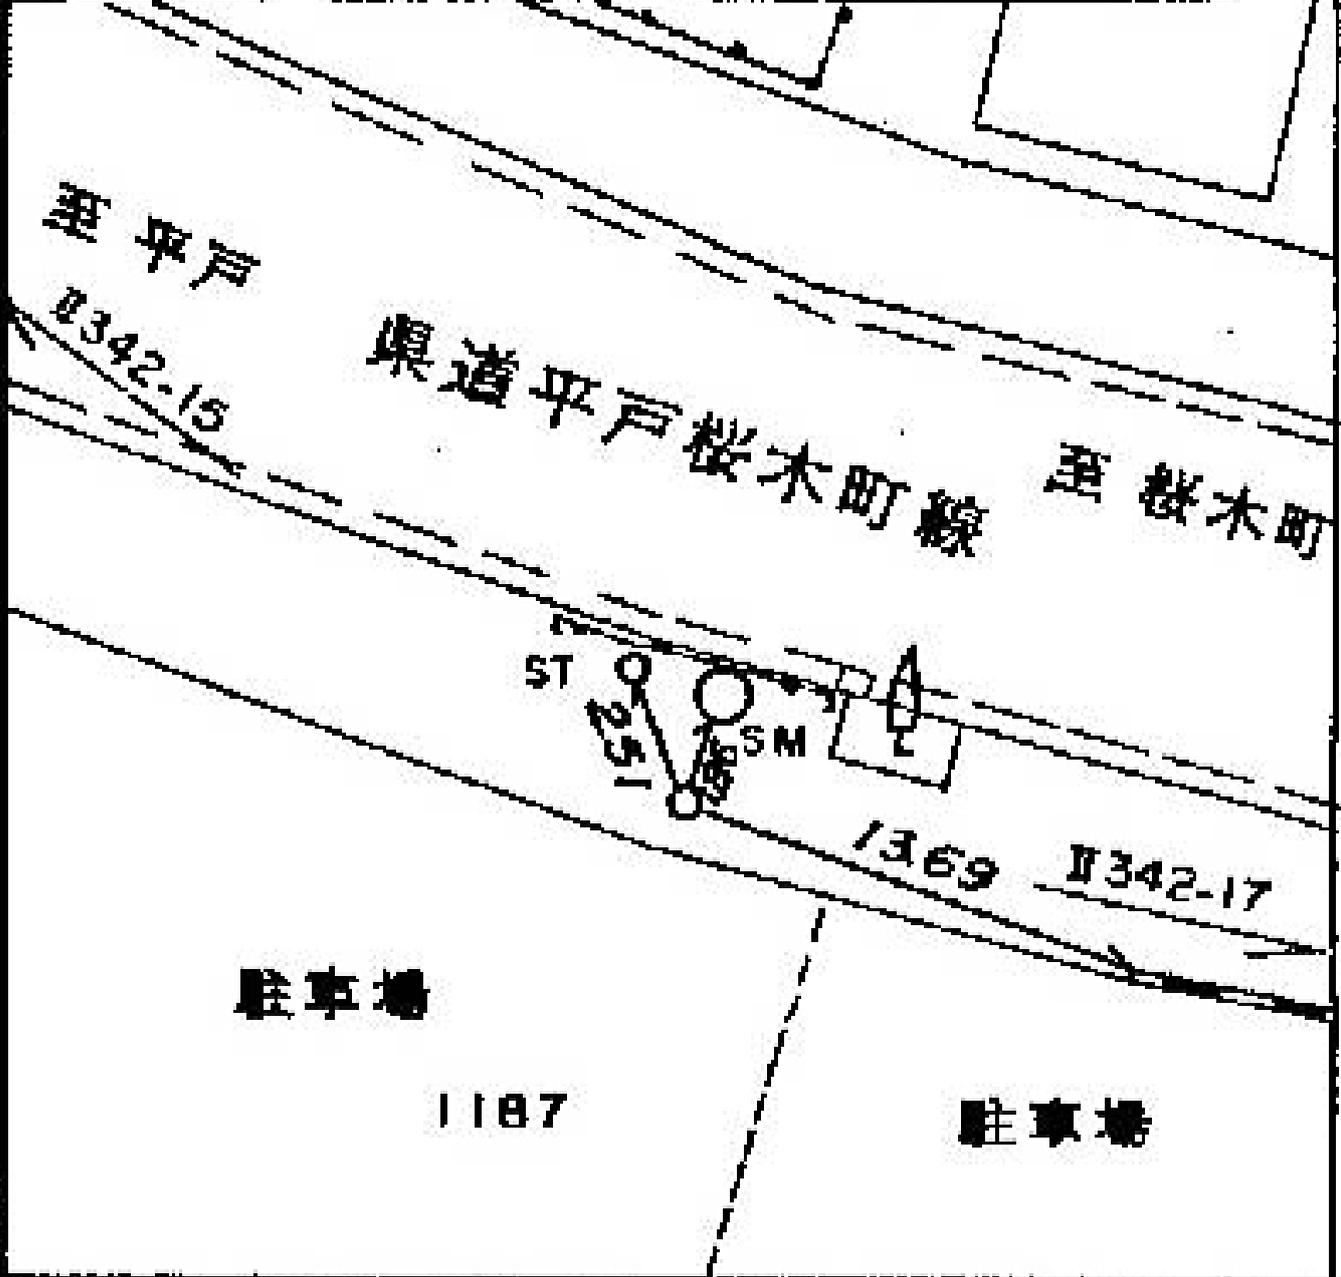

所在地  
南區六ツ川四丁目一五三番地先

標識ノ種類

木杭・標石・刻印

鋳・鑄物杭 **金属標**

線番号


点番号

1342


17

要

図

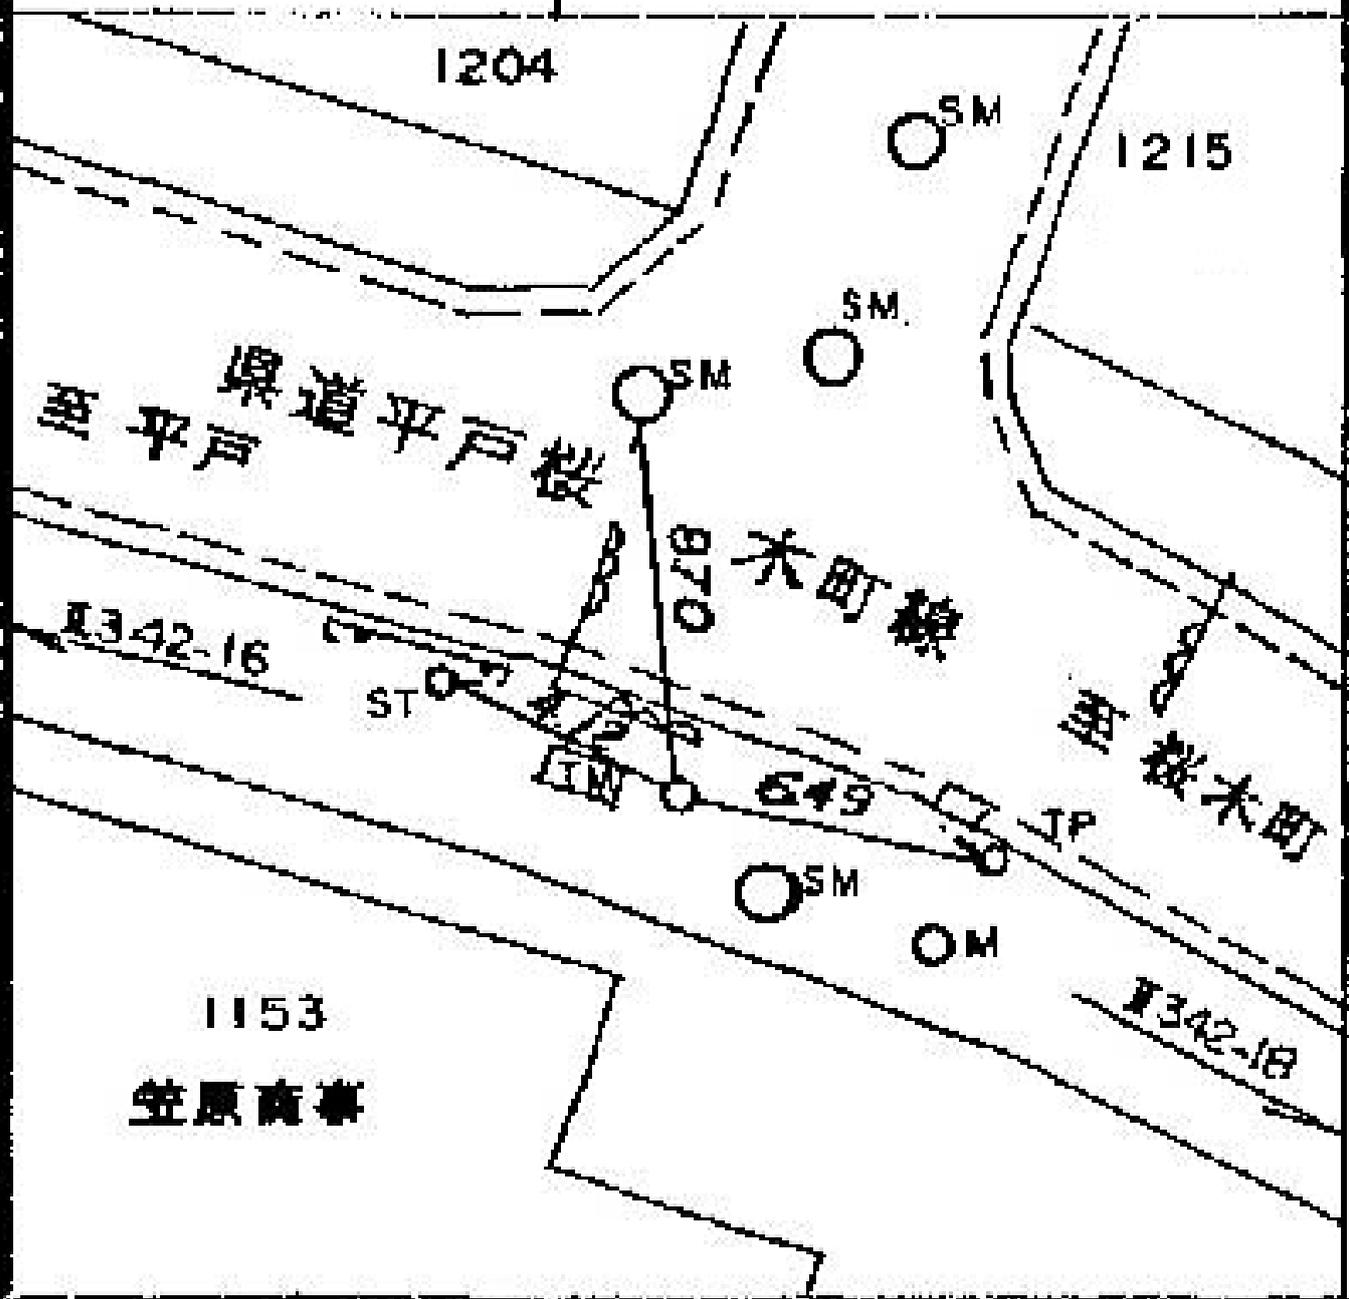

線番号	点番号	標識ノ種類	所在地
I342	18	木杭。標石。刻印	南区六ツ川四丁目一二二五番地先
要 図		鋌。鑄物杭 <b>金属標</b>	

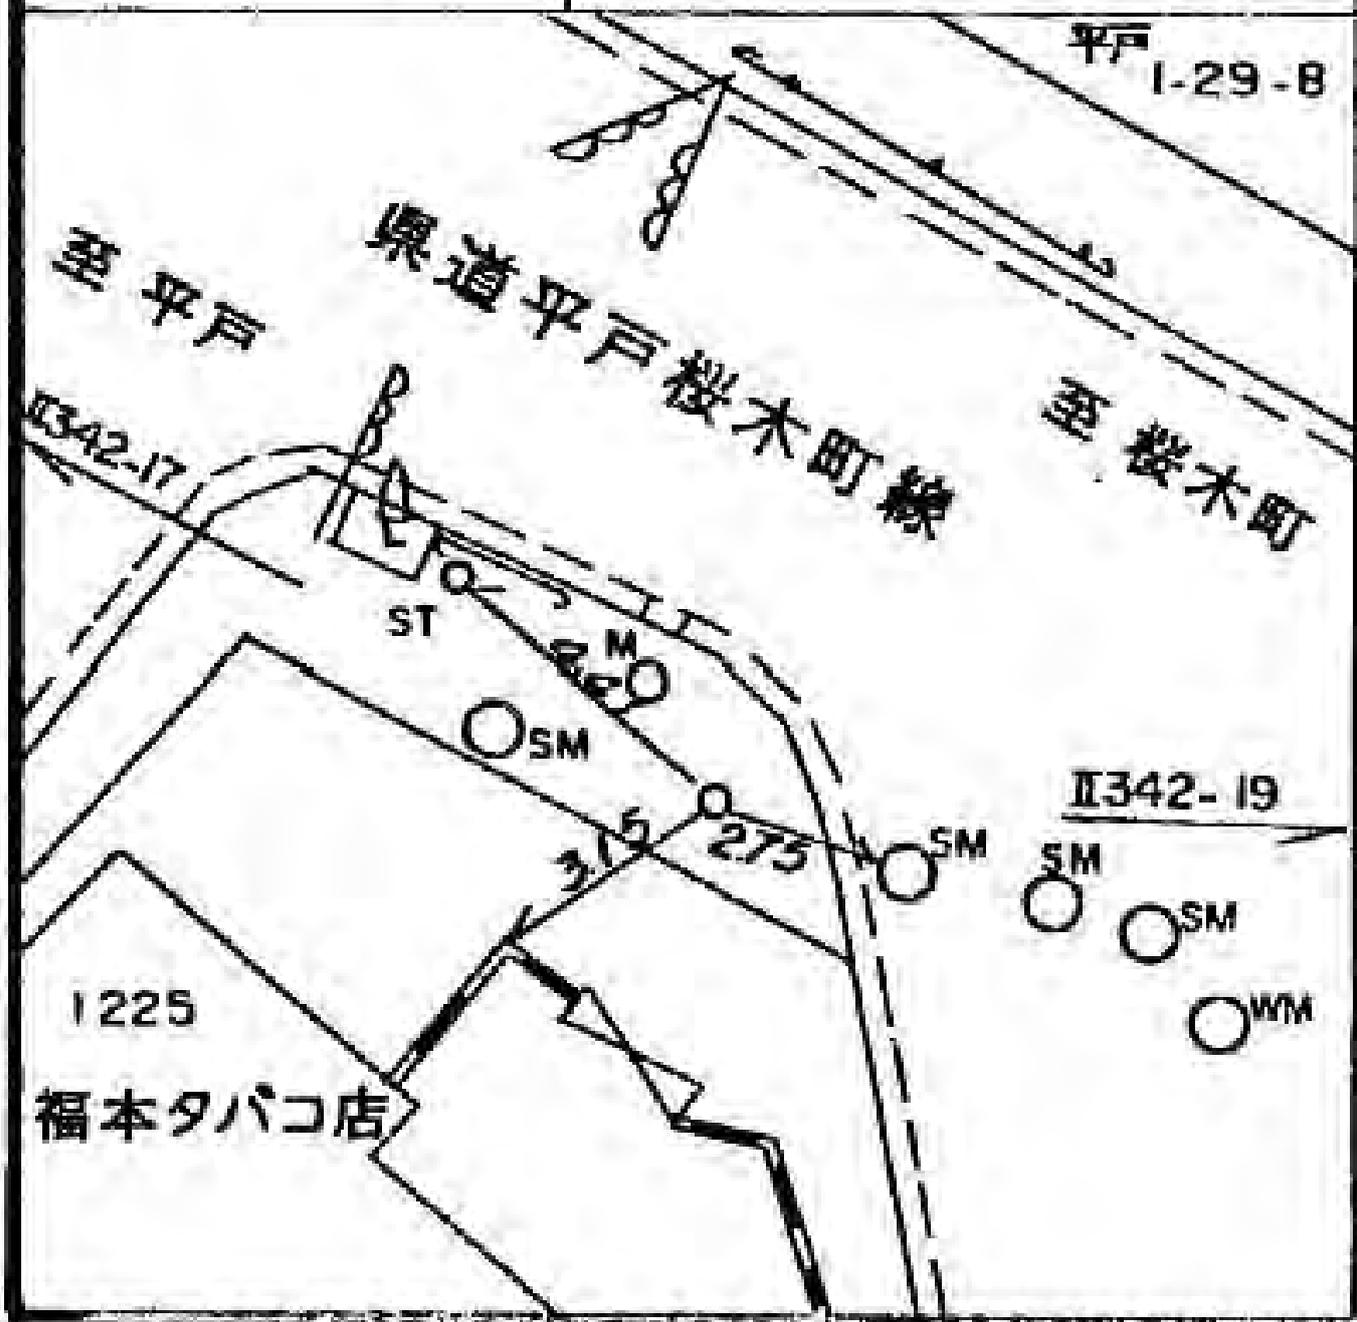

南区六ツ川四丁目一二二五番地先

所在地

南区六ツ川四丁目一二二九一番地先

標識ノ種類

木杭。標石。刻印

鋳。鑄物杭 **金属標**

線番号

点番号

I342

19

要

図

平戸-29

至桜木町

至平戸 県道平戸桜木町線

I342-20

I342-18

EP 30


5.5.3

158

SM

I229-1  
駐車場

線番号	点番号	標識ノ種類	所在地
I342	20	木杭。標石。刻印	南区六ツ川二丁目一六四一九番地先
要 図		鋳。鑄物杭 <b>金属標</b>	

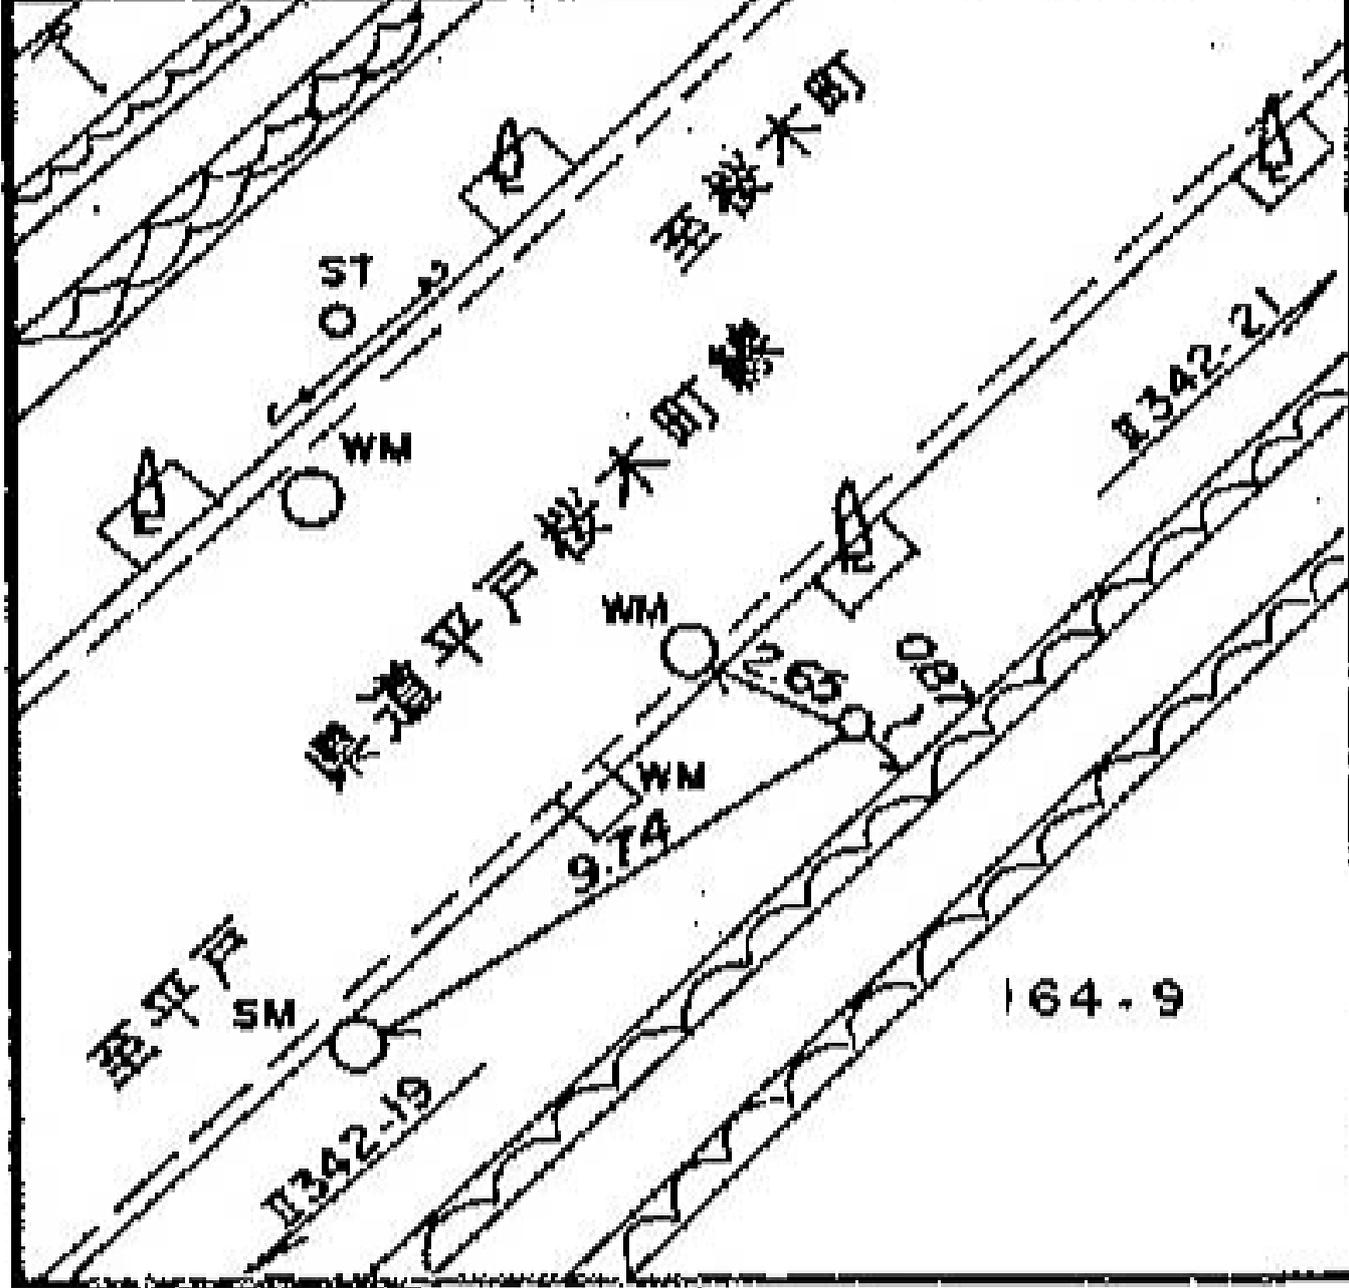

所在地

南区六ツ川二丁目一五六一一番地先

標識ノ種類

木杭。標石。刻印

鋳。鑄物杭 **金属標**


点番号

21

線番号

I342


要 図

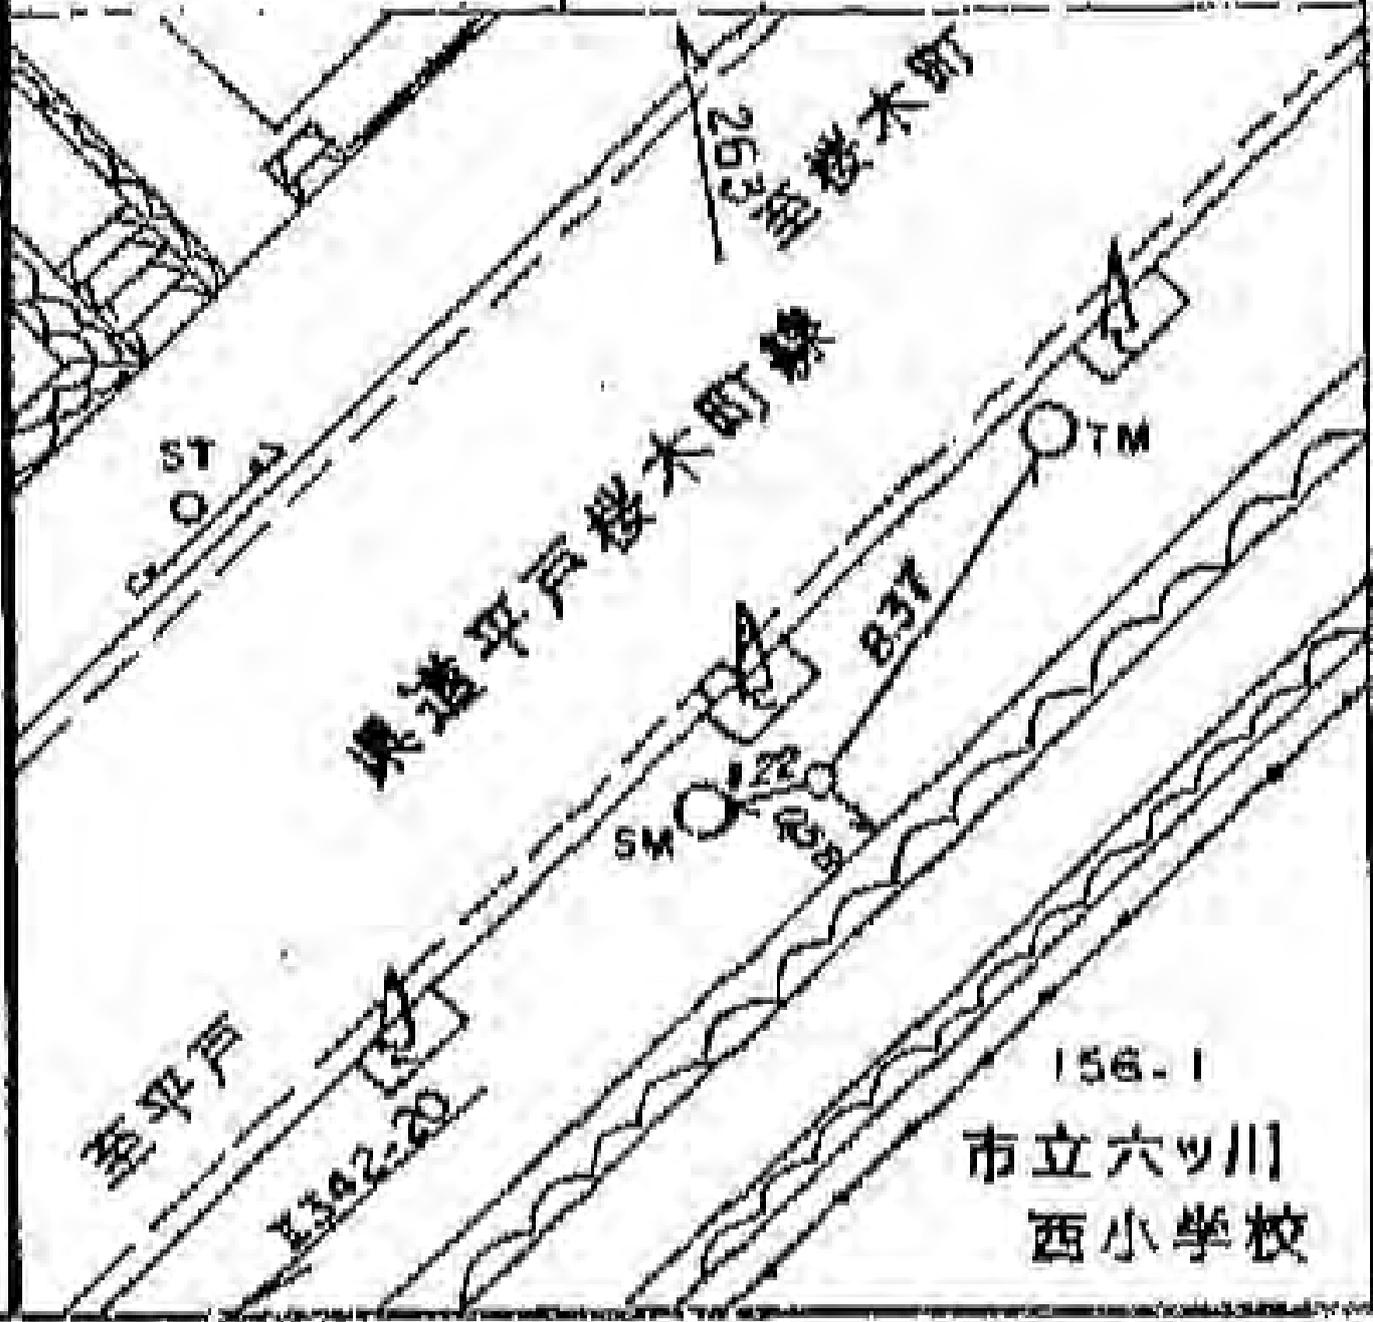

156.1  
市立六ツ川  
西小学校

線番号	点番号	標識ノ種類
I342	22	木杭。標石。刻印
要	<input checked="" type="checkbox"/> 鋌。鑄物杭 <b>金属標</b>	

所在地  
戸塚区平戸町一二九四番地先

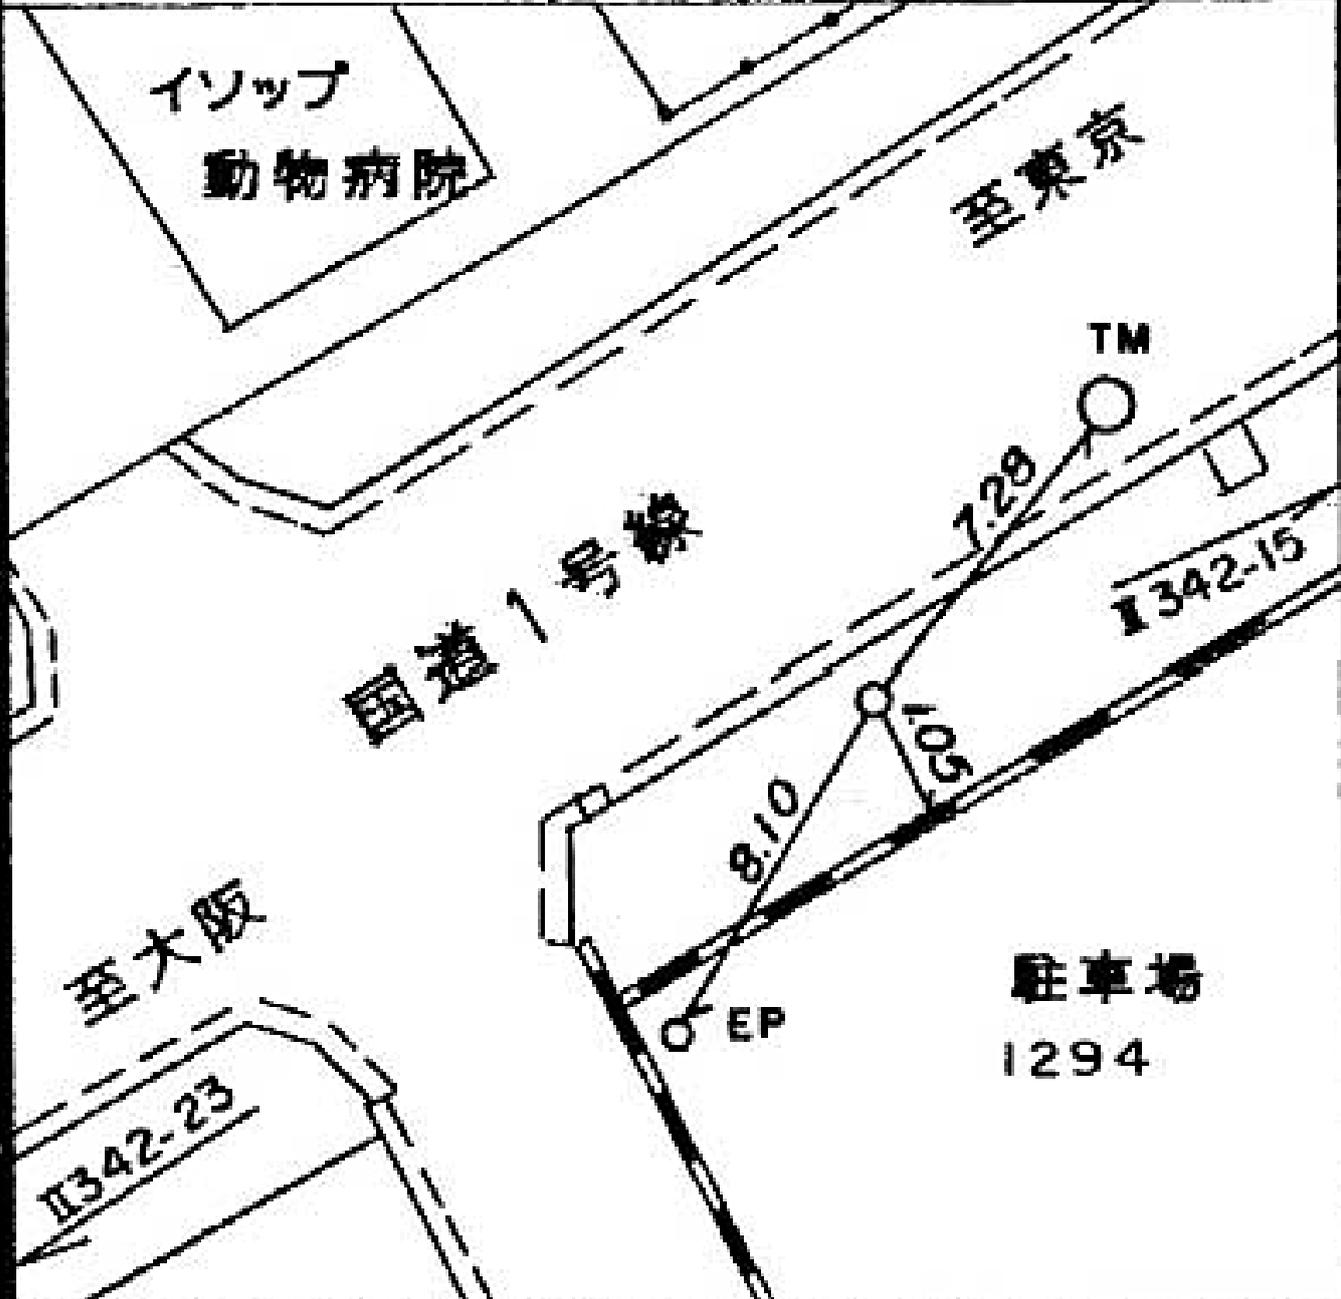

所在地

戸塚区平戸町一二三四番地先

標識ノ種類

木杭。標石。刻印

鋳。鑄物杭 **金属標**

線番号

点番号

I342

23

要

図



所在地

戸塚区平戸五丁目九五〇一七番地先

標識ノ種類

木杭。標石。刻印

釘。鋳物杭 **金属標**

線番号


I342

点番号

24

要

図

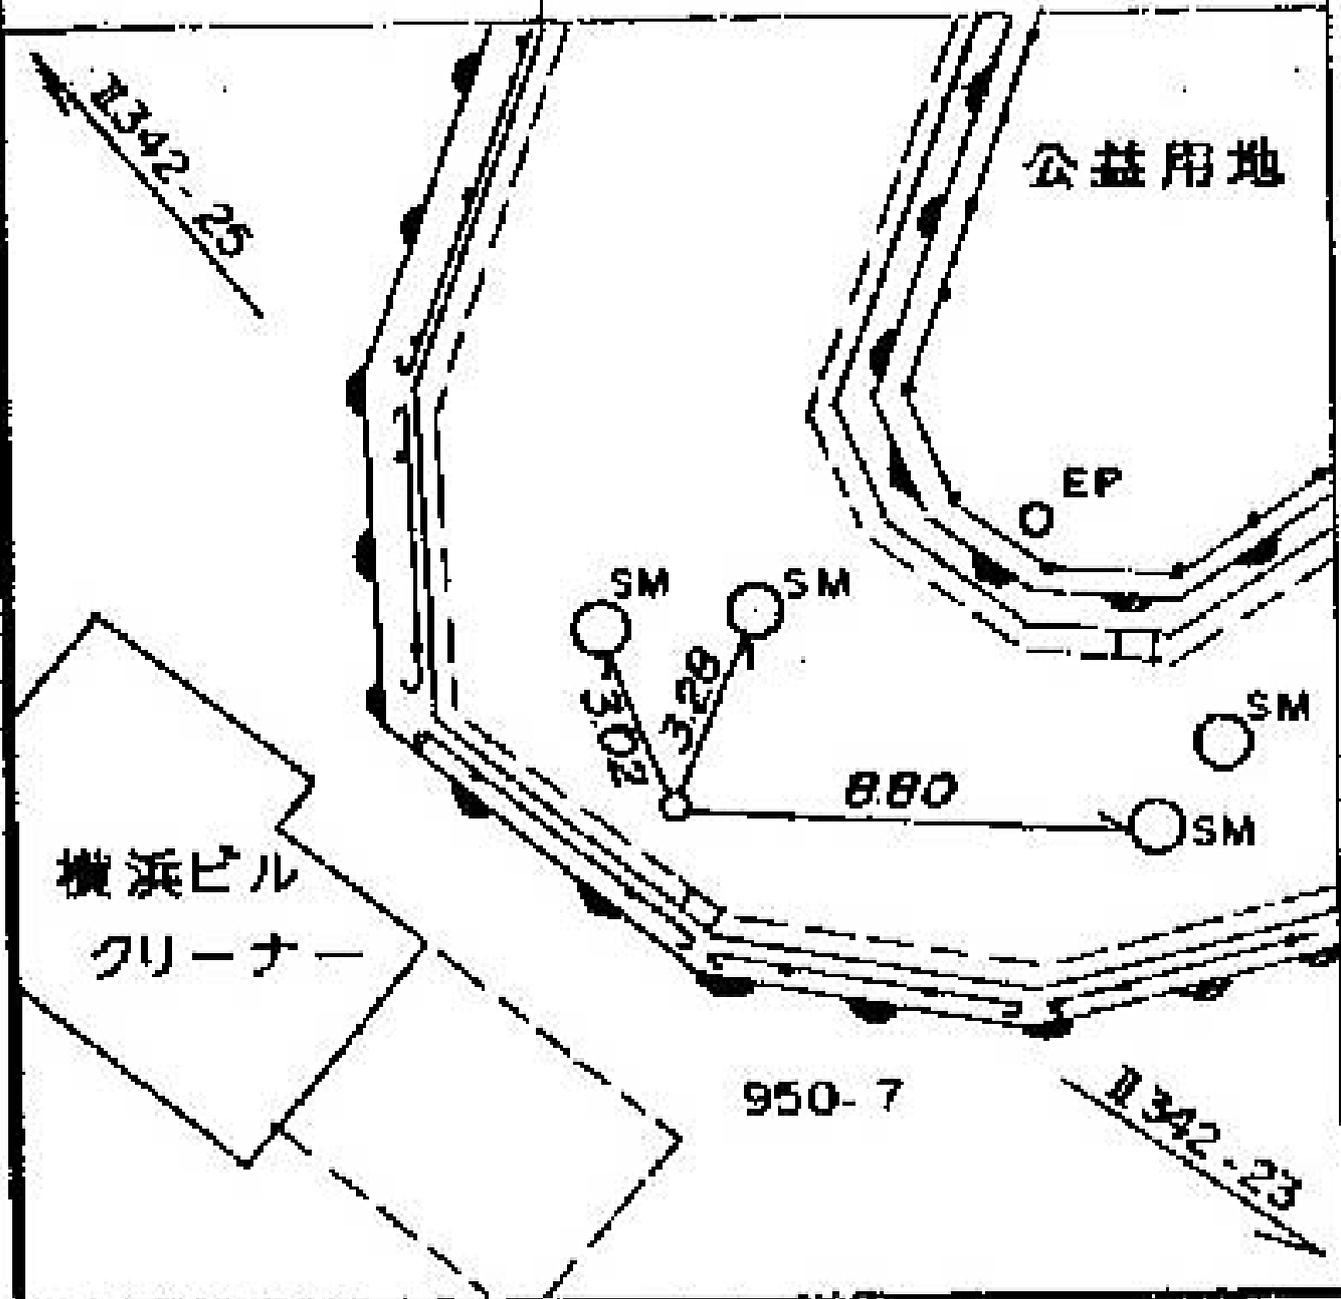

所在地 戸塚区平戸町九六四番地先

標識ノ種類

木杭。標石。刻印

鎮。鑄物杭 **金属標**


線番号

点番号

1342

25

要

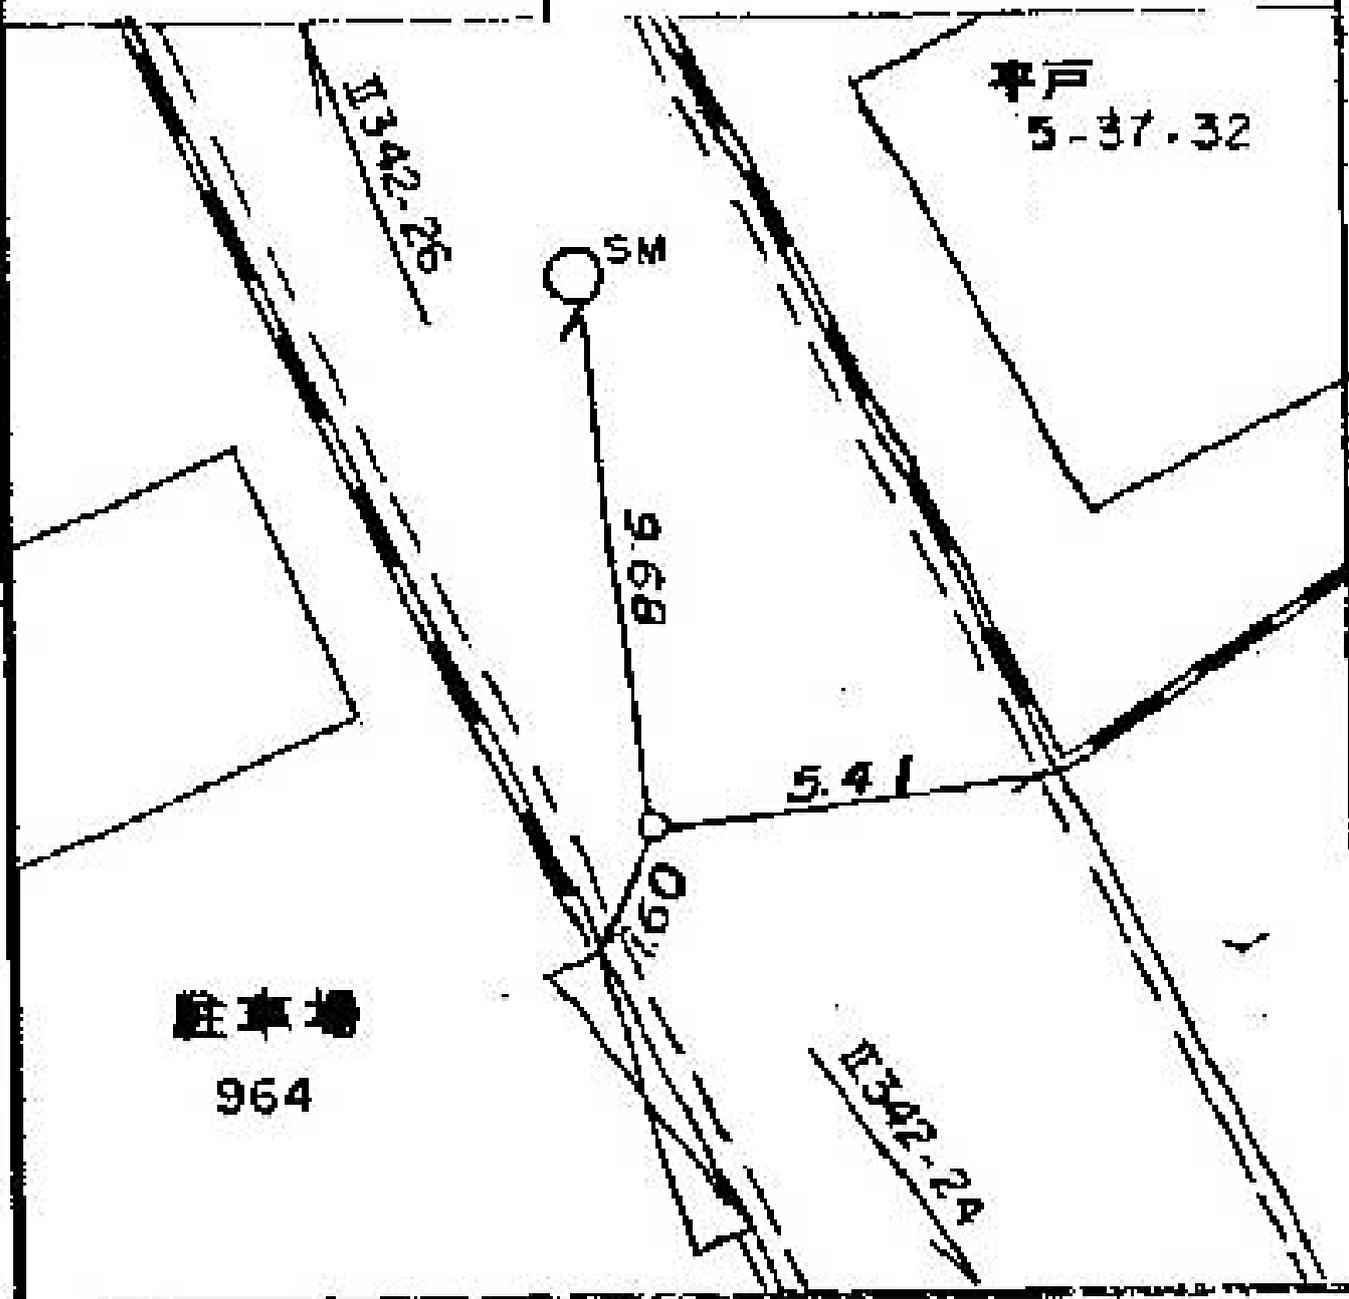

所在地

戸塚区平戸町九八四番地先

標識ノ種類

木杭。標石。刻印

鋌。鑄物杭 **金属標**

線番号


I 342

点番号

26

要

図

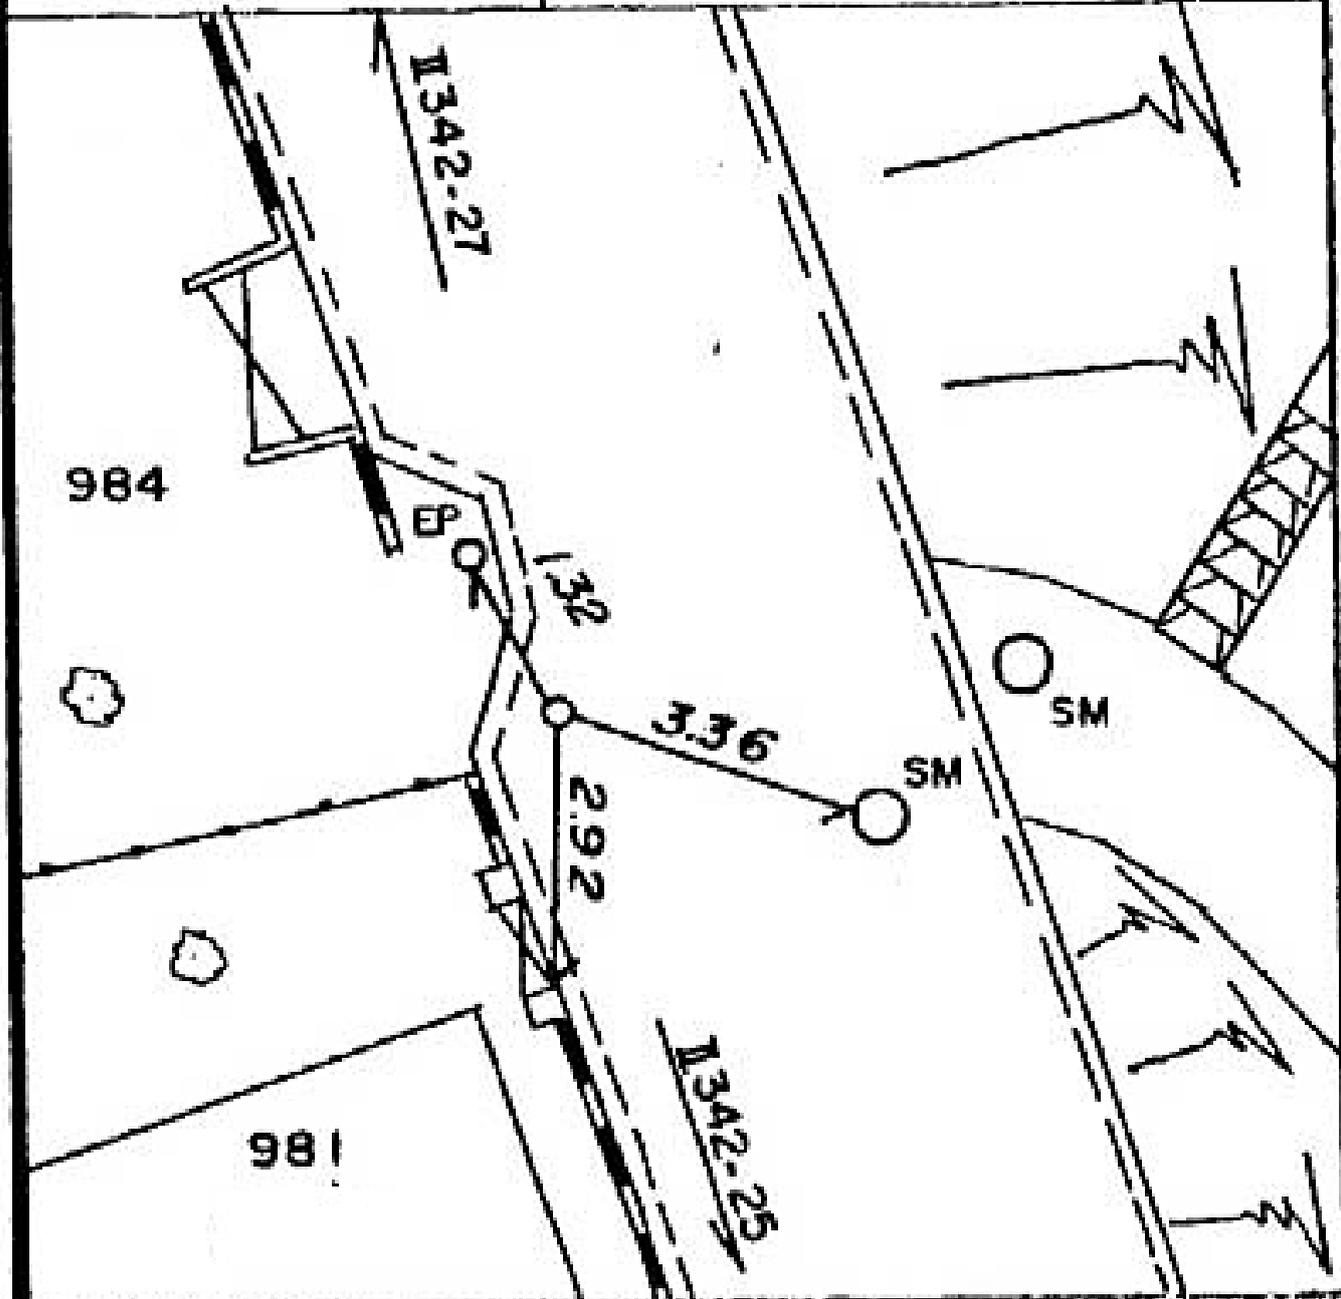

所在地  
戸塚区平戸五丁目三三一―二三番地先

標識ノ種類

木杭。標石。刻印

鋳。鑄物杭 **金属標**


点番号

27

線番号

Ⅱ342

要

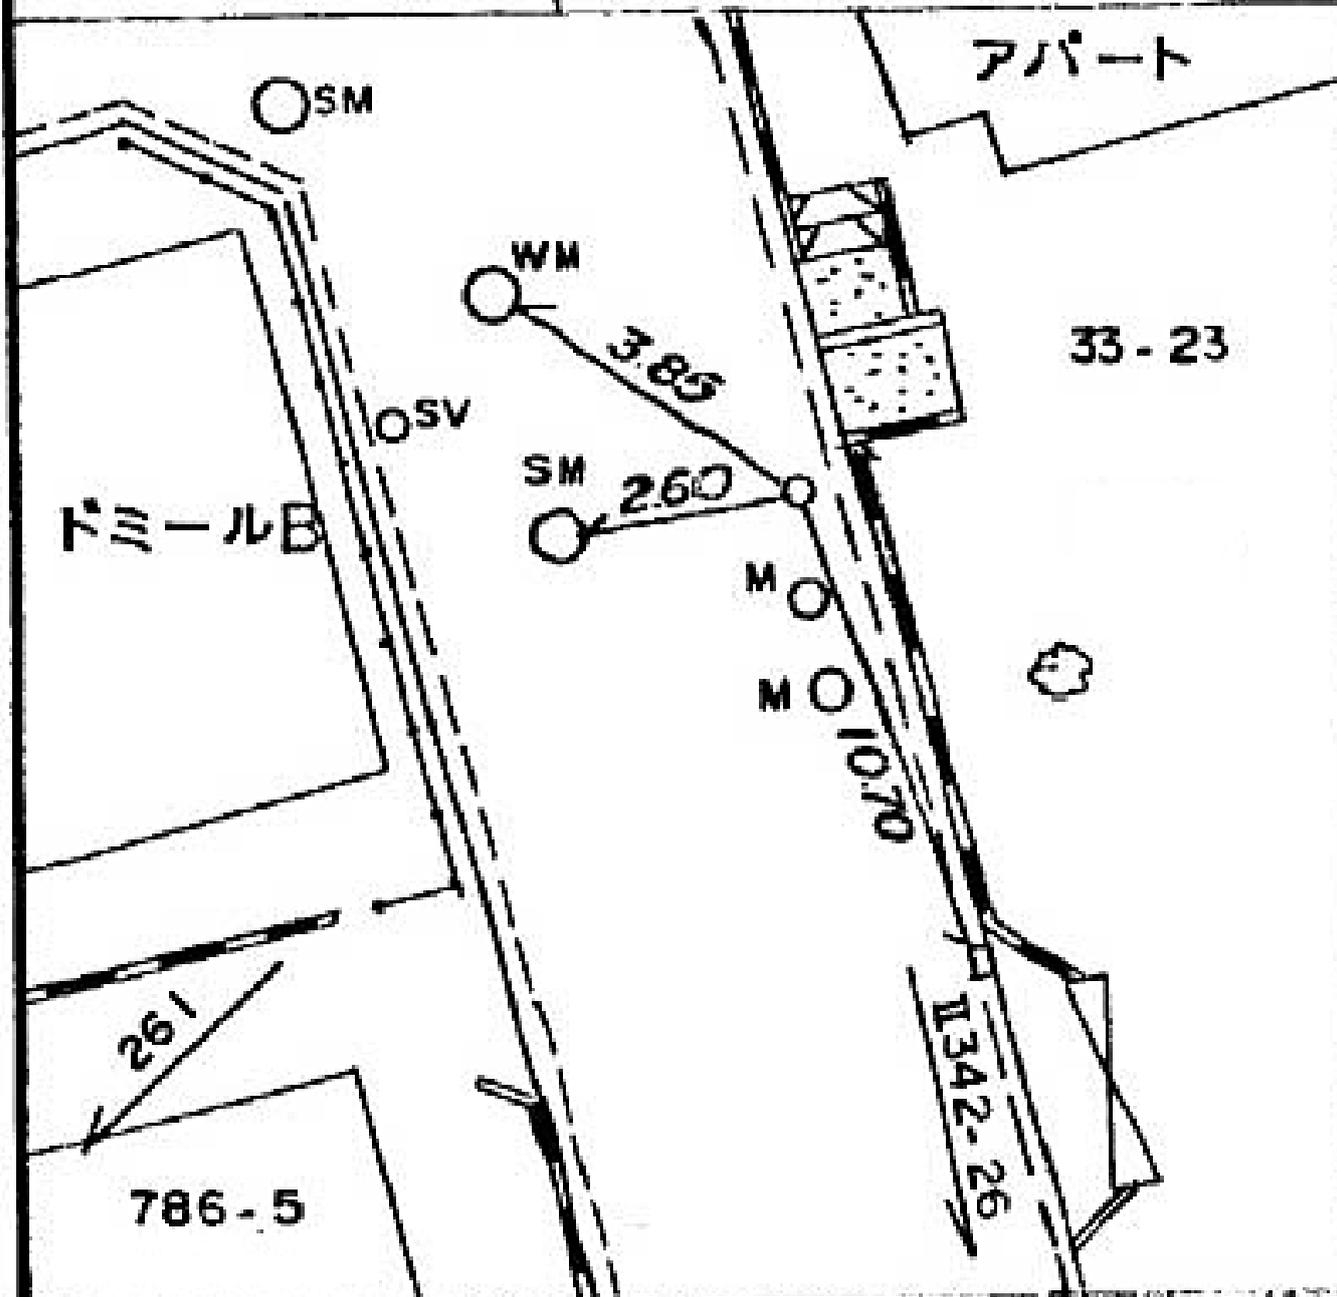


線番号	点番号	標識ノ種類
-----	-----	-------

所在地

II 343	6	<span style="border: 1px solid black; border-radius: 50%; padding: 2px;">金属標</span> 。鋏。木杭
--------	---	---

戸塚区平戸五丁目三二―四七番地先


要 図	キザミ
-----	-----

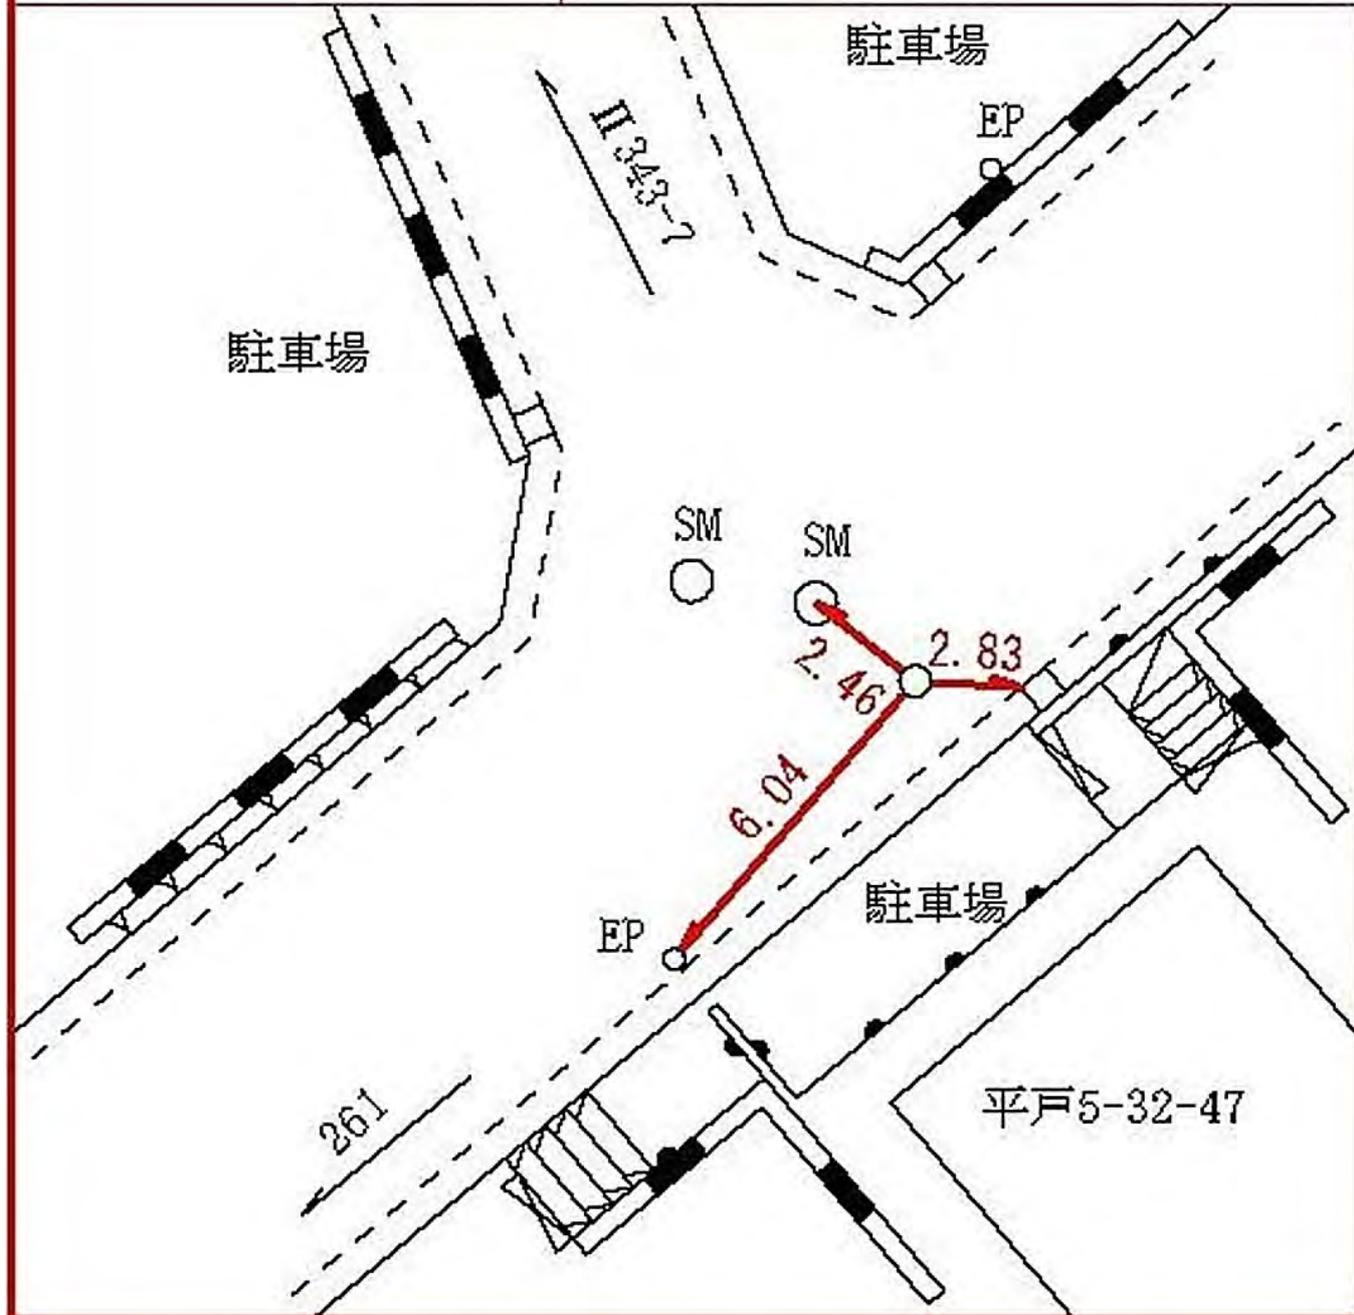

線番号	点番号	標識ノ種類	所在地
-----	-----	-------	-----

II 343	7	金属標。鋏。木杭	戸塚区平戸四丁目三一七番地先
--------	---	----------	----------------

要	図	キザミ
---	---	-----

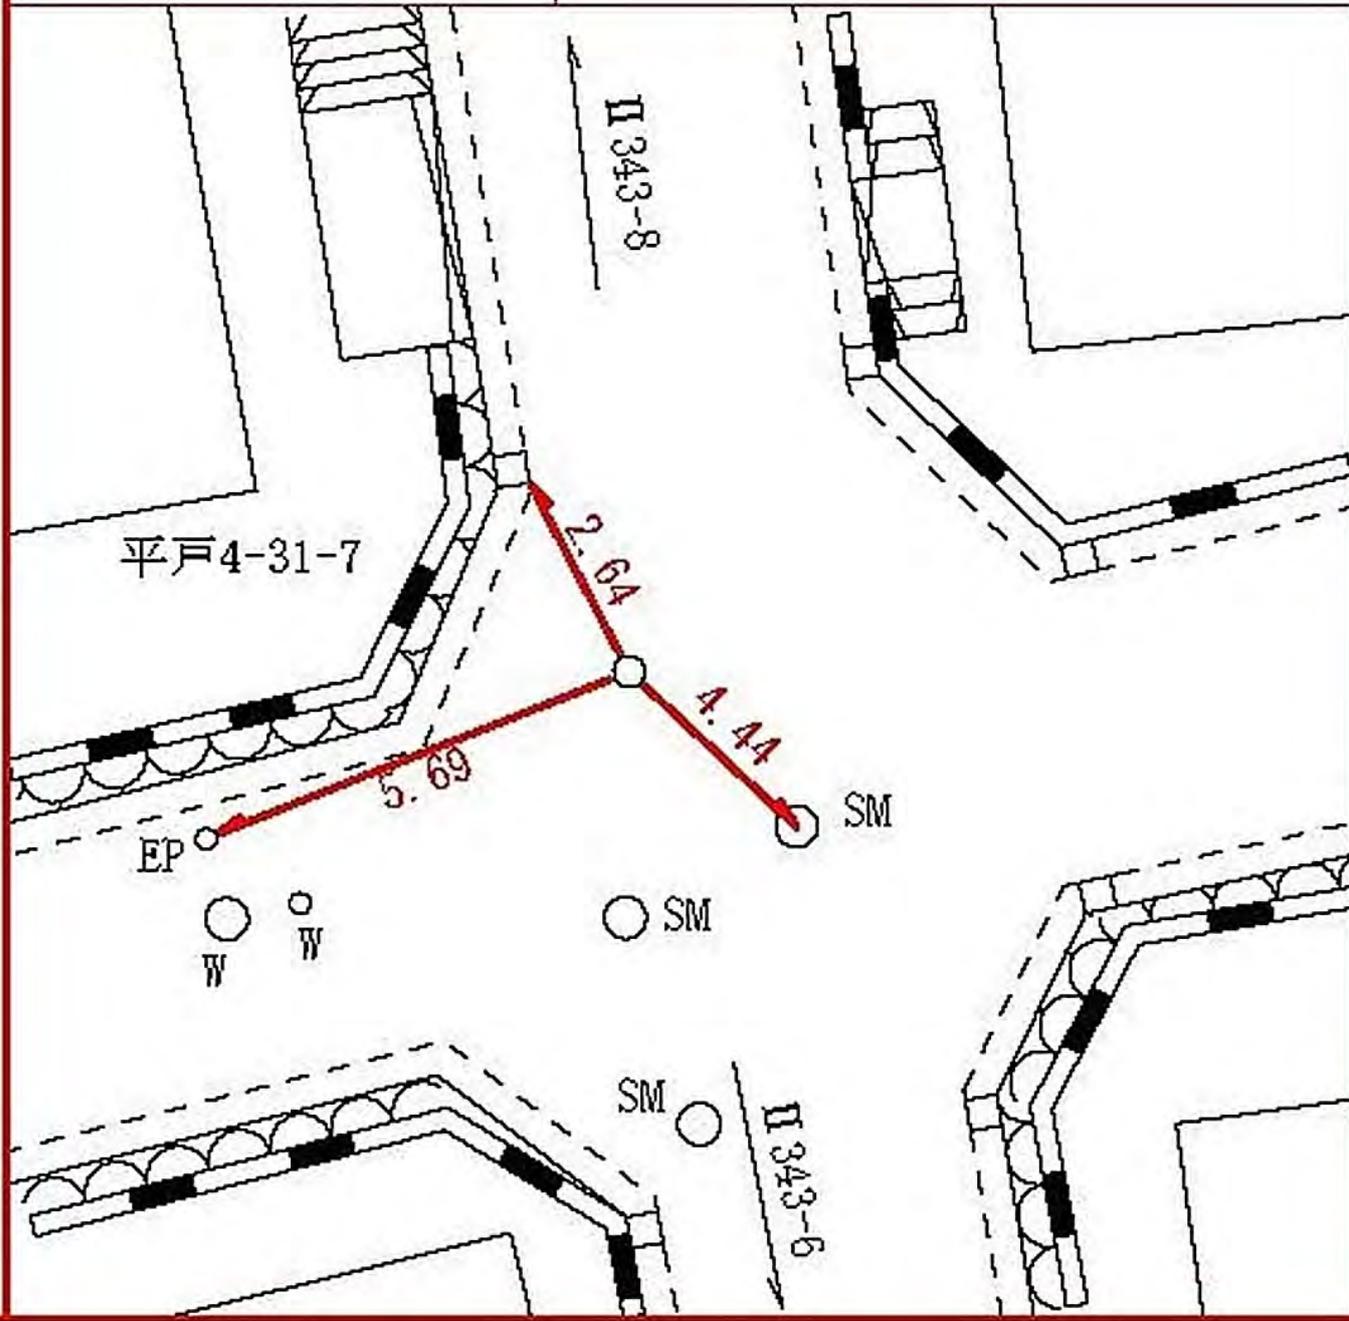

所在地

戸塚区平戸四丁目二九―一二番地先

標識ノ種類

金属標。鋏。木杭

点番号


8

線番号

II 343

キザミ


要 図

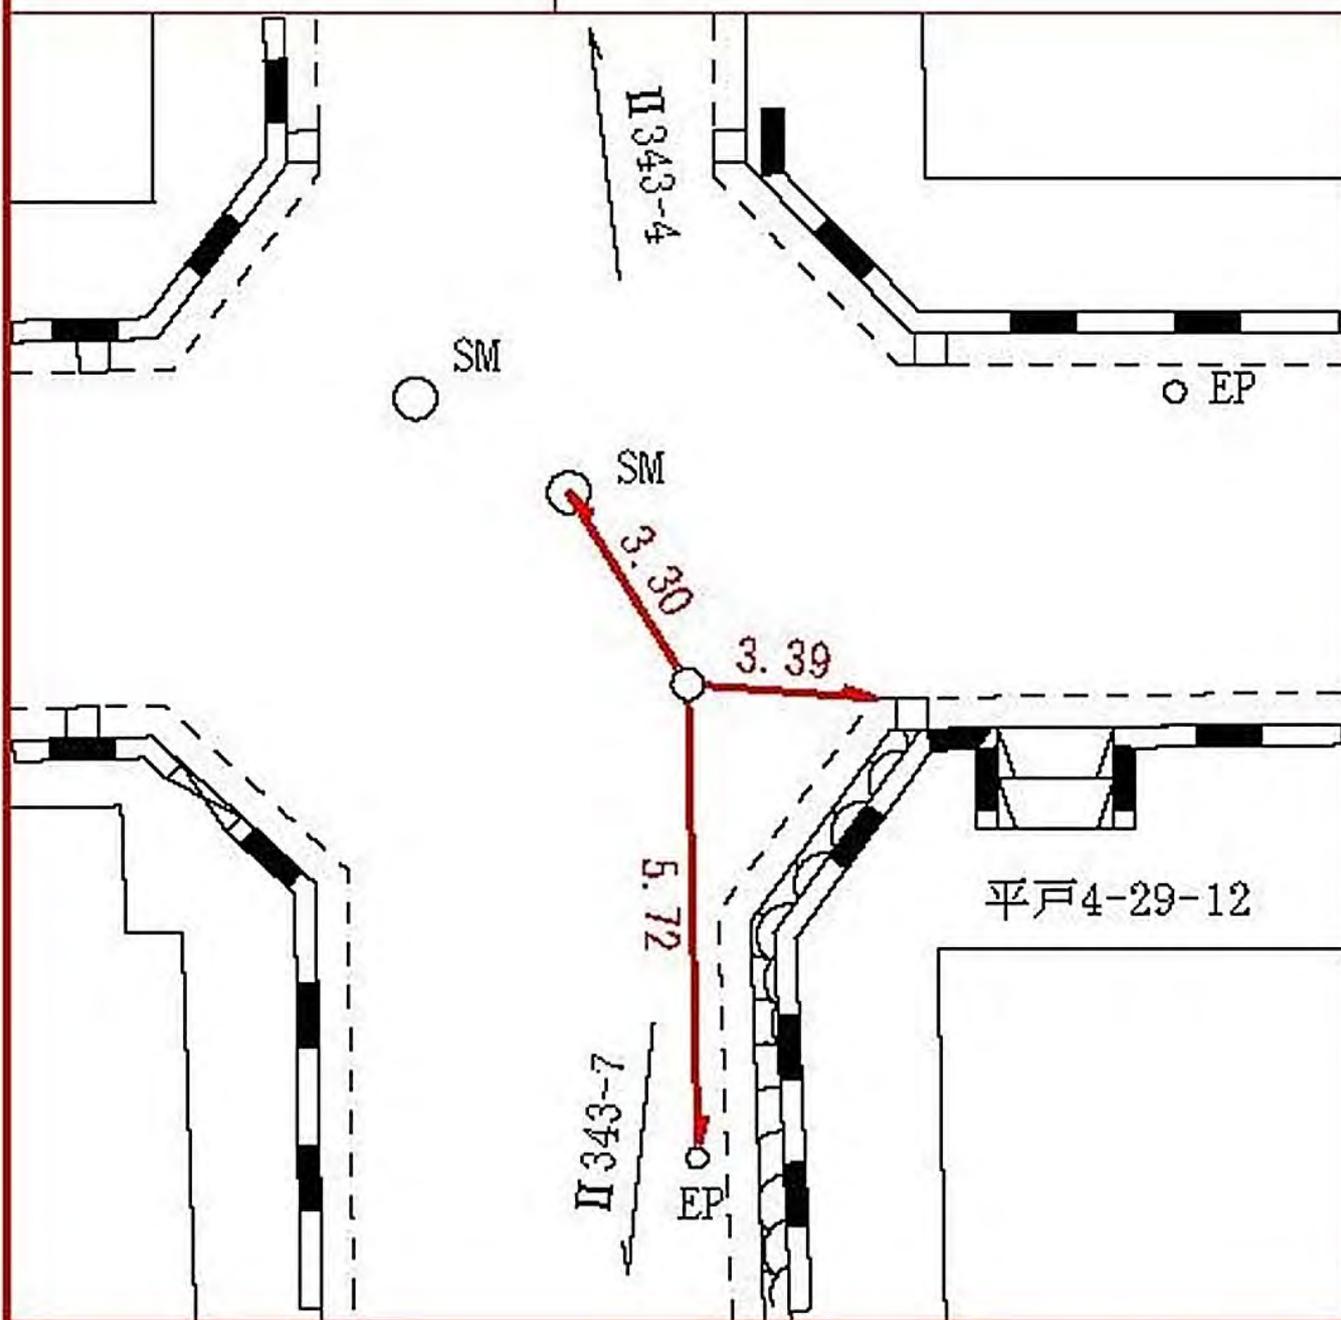

線番号	点番号	標識ノ種類	所在地
-----	-----	-------	-----

II 343	9	金属標。鋏。木杭	戸塚区平戸四丁目二〇―二四番地先
--------	---	----------	------------------

要	図	キザミ
---	---	-----

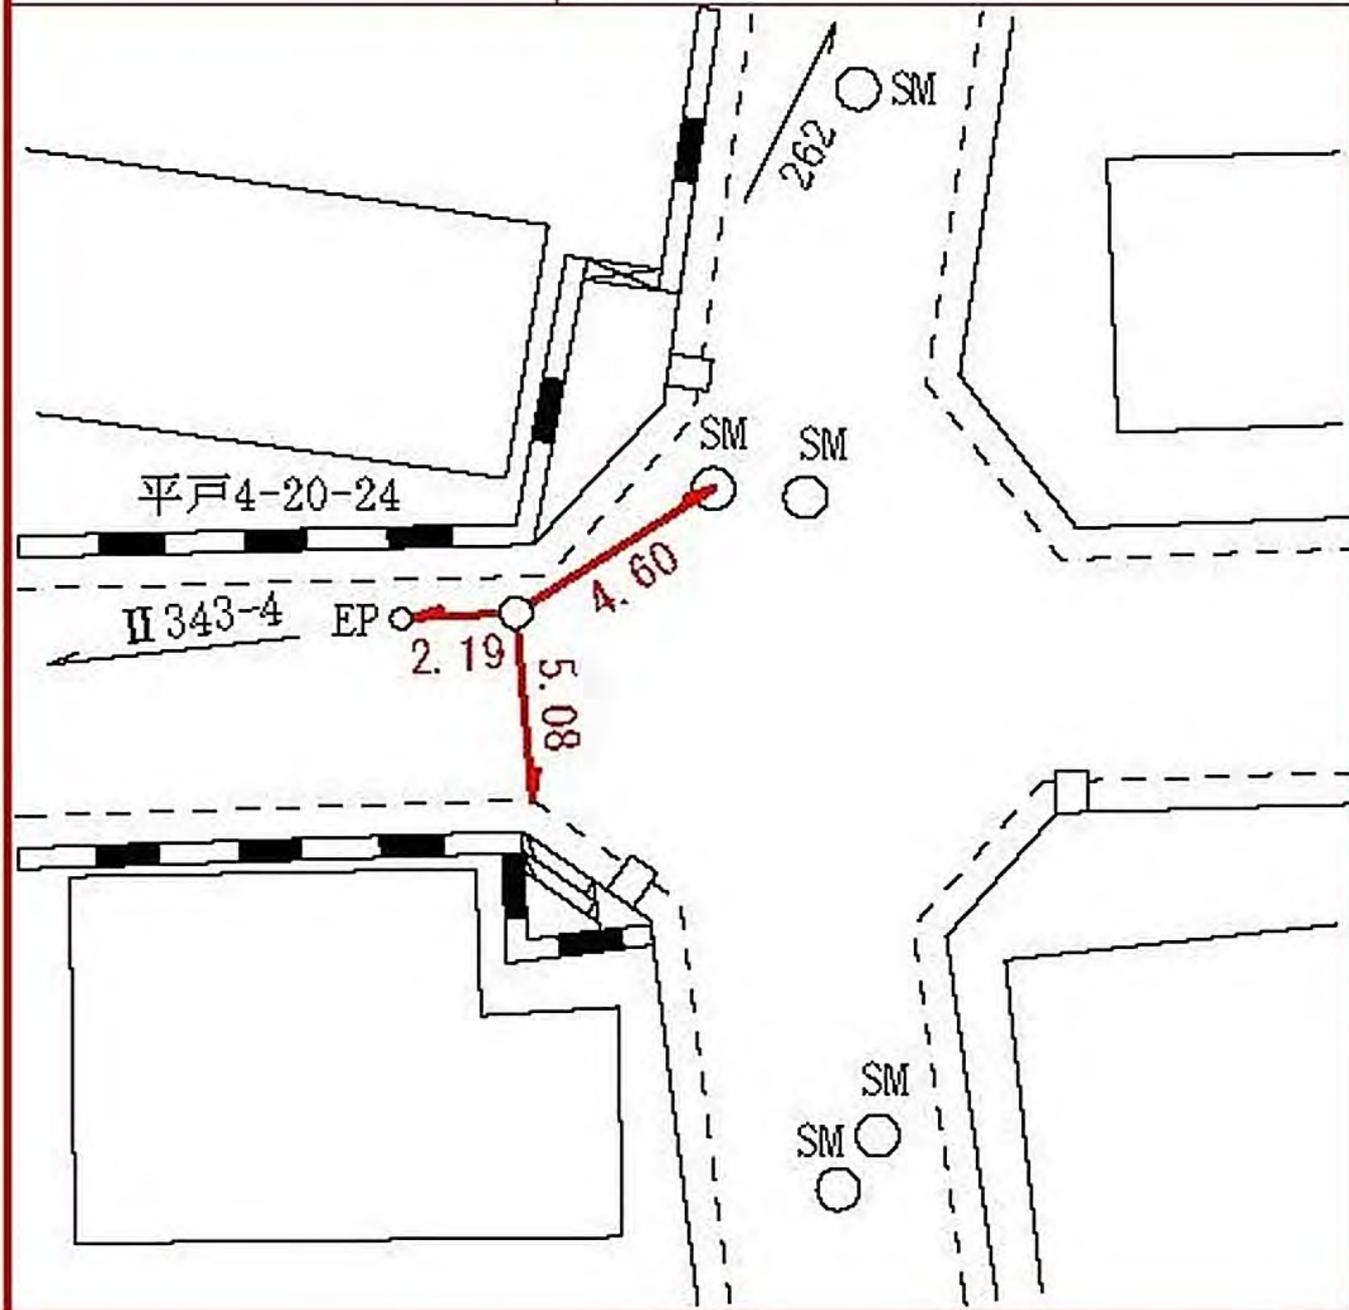

戸塚区平戸四丁目二〇―二四番地先

所在地  
中区新山下三丁目五十一番地先

標識ノ種類

木杭。標石。刻印

鋏。鑄物杭 **金属標**


線番号

I344

点番号

1

要

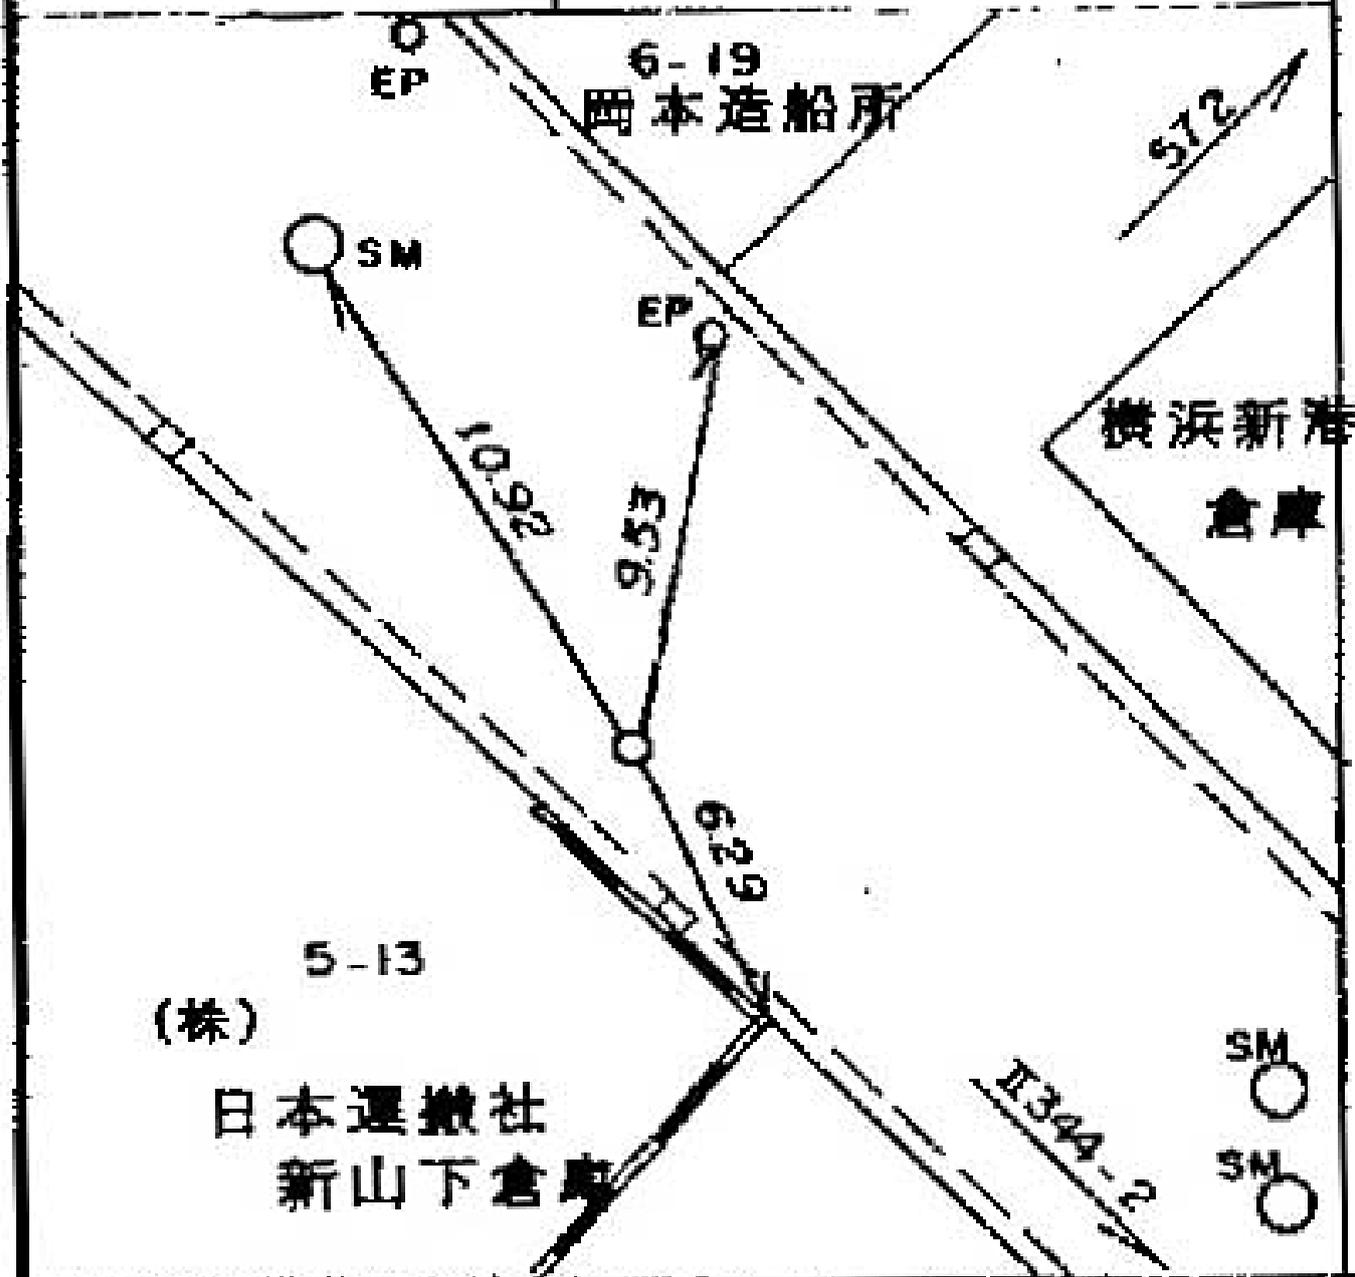

所在地 中區新山下三丁目八一二八番地先

標識ノ種類

木杭。標石。刻印

鍍。鑄物杭 **金屬標**


点番号

2

線番号

I344

要 図

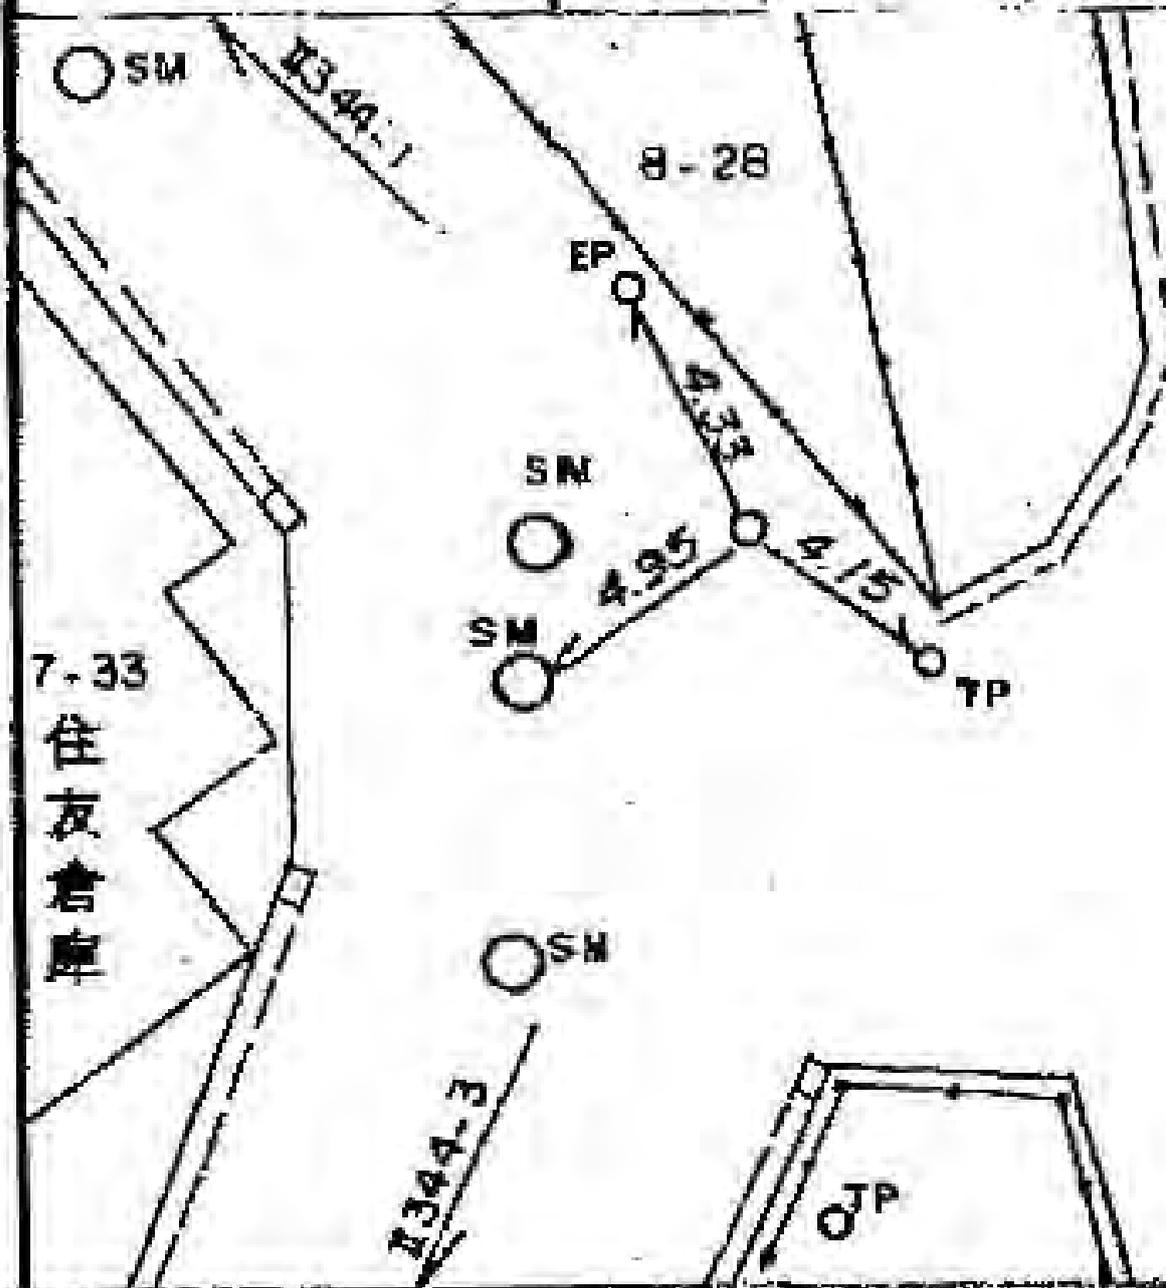

所在地

中区本牧ふ頭五番地先

標識ノ種類

木杭。標石。刻印

紙。鋳物杭 **金属標**

線番号

I344

点番号

4

要 図



所在地

中区本牧十二天一番一号先

標識ノ種類

木杭。標石。刻印

鎮。鑄物杭 **金属標**

線番号


I344

点番号


5

要

図

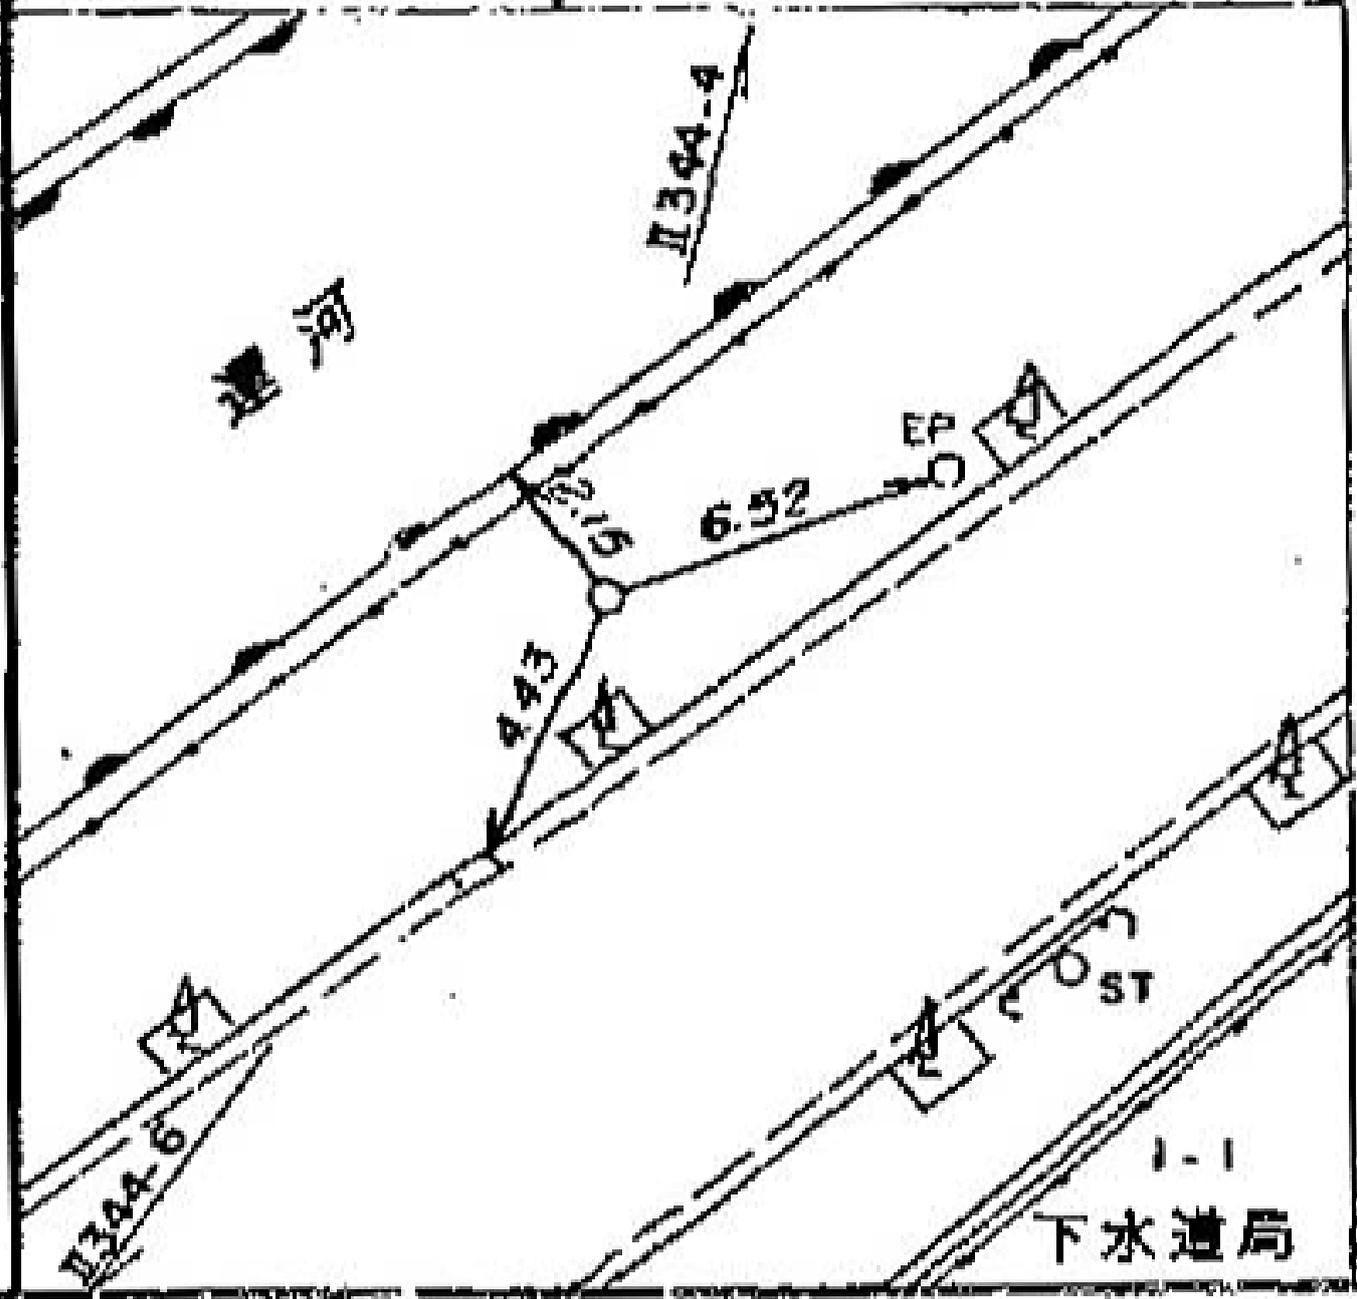

線番号	点番号	標識ノ種類	所在地
I344	6	木杭。標石。刻印	中区小港町二丁目八七番地先
要 図		鋌。鑄物杭 <b>金属標</b>	

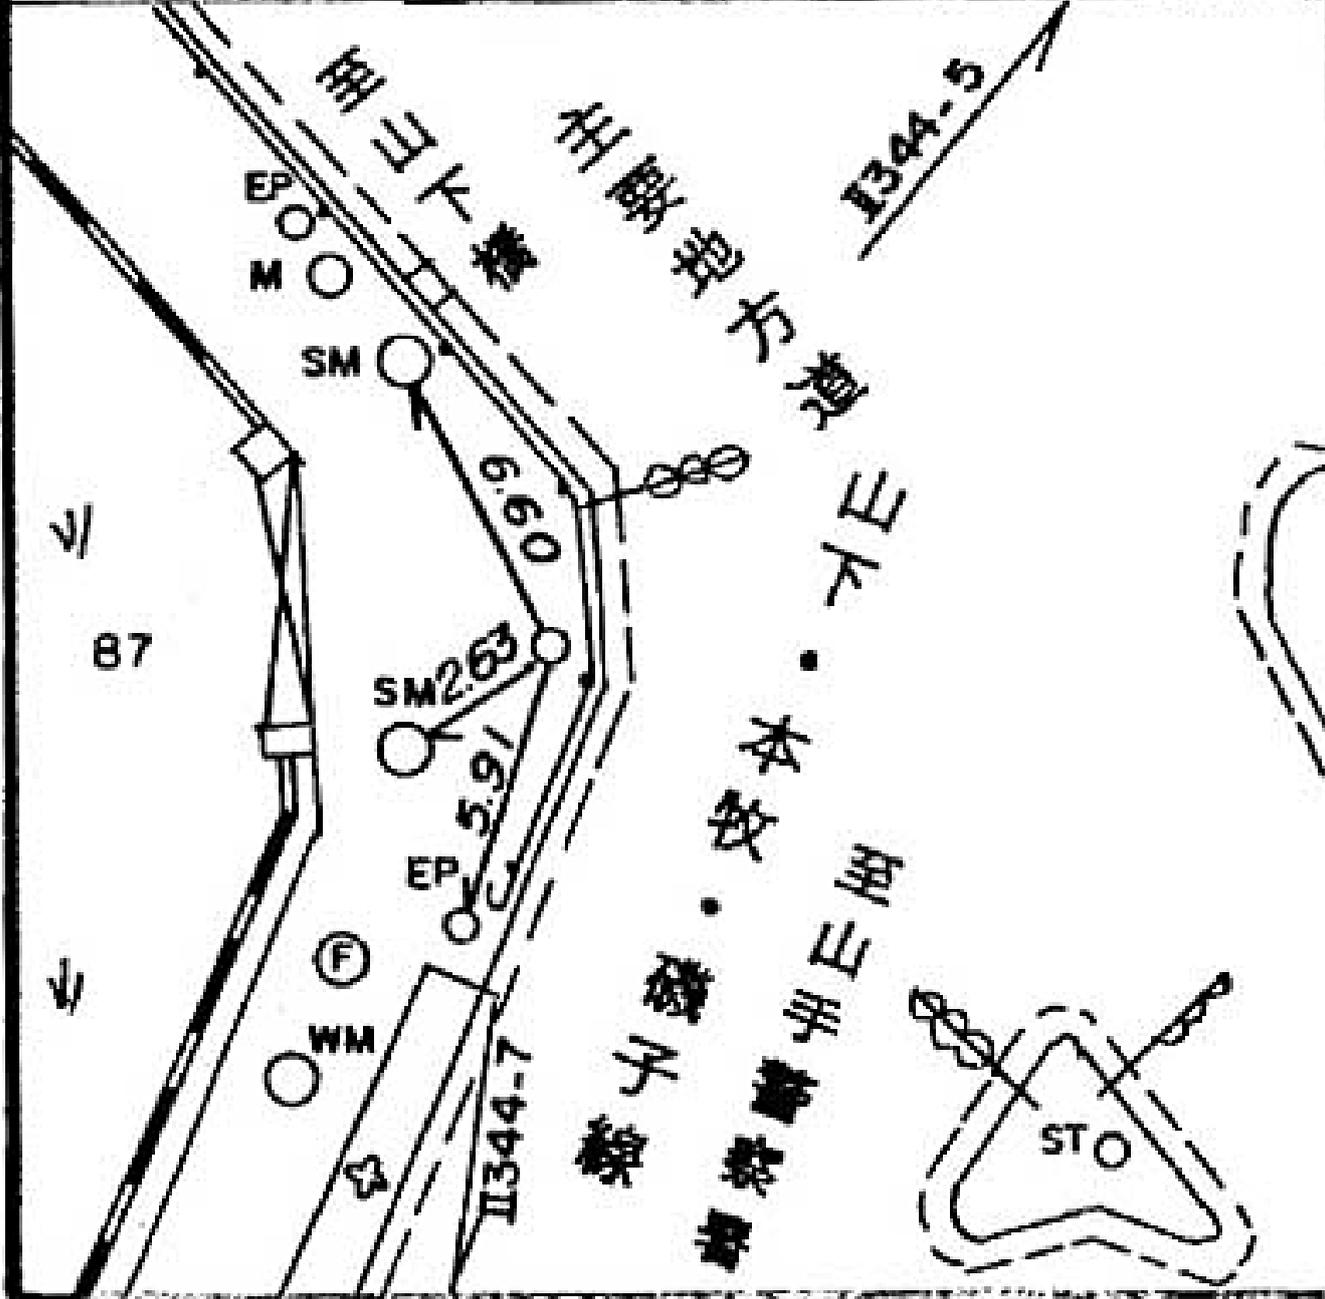

所在地

中区本牧宮原二番地先

標識ノ種類

木杭。標石。刻印

紙。鑄物杭 **金属標**

点番号

8

線番号

I344


要



至山下町

主要地方道山下・本牧・磯子線

至磯子

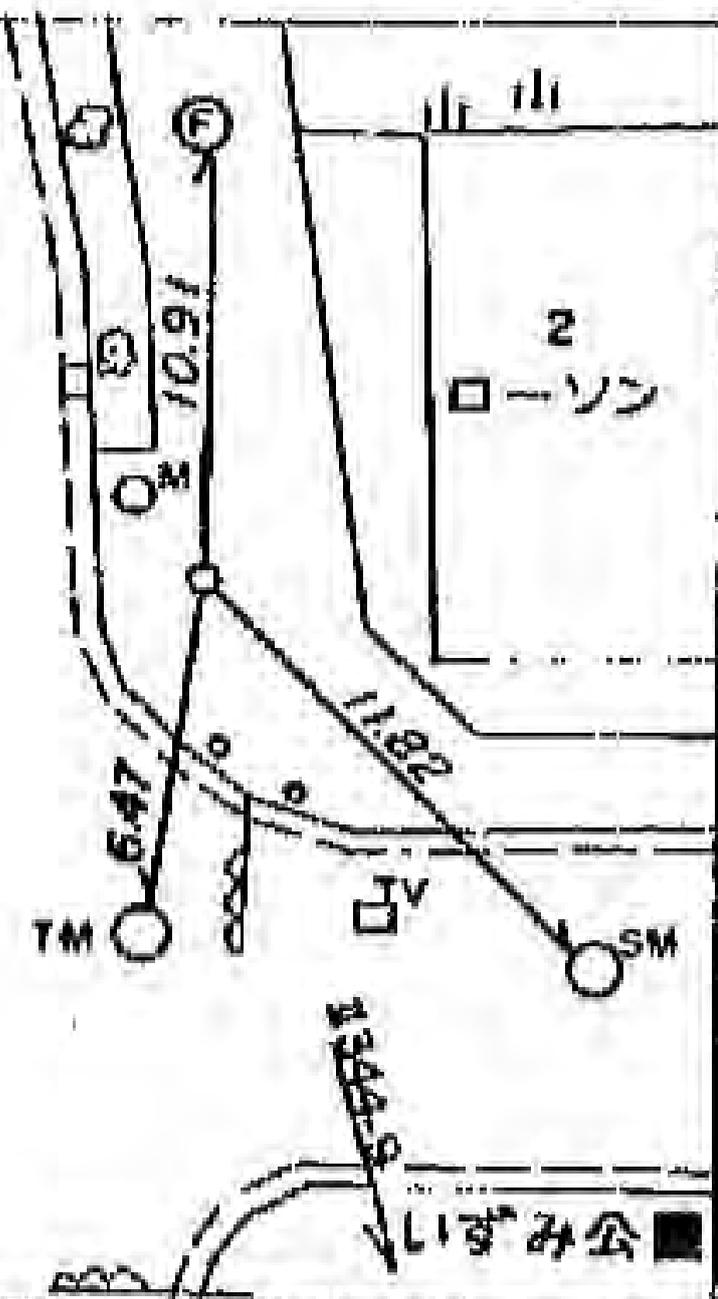

所在地 中区本牧原八番地先

標識ノ種類

木杭・標石・刻印

鉄・鋳物杭 **金釘標**

点番号

9

線番号

I344

要 図




線番号	点番号	標識ノ種類	所在地
I 344	10	木杭。標石。刻印	中区本牧三之谷
要	図	鋳。鑄物杭 <b>金属標</b>	——一番地先

至山下町

主要地方道山下・本牧・磯子線

至磯子

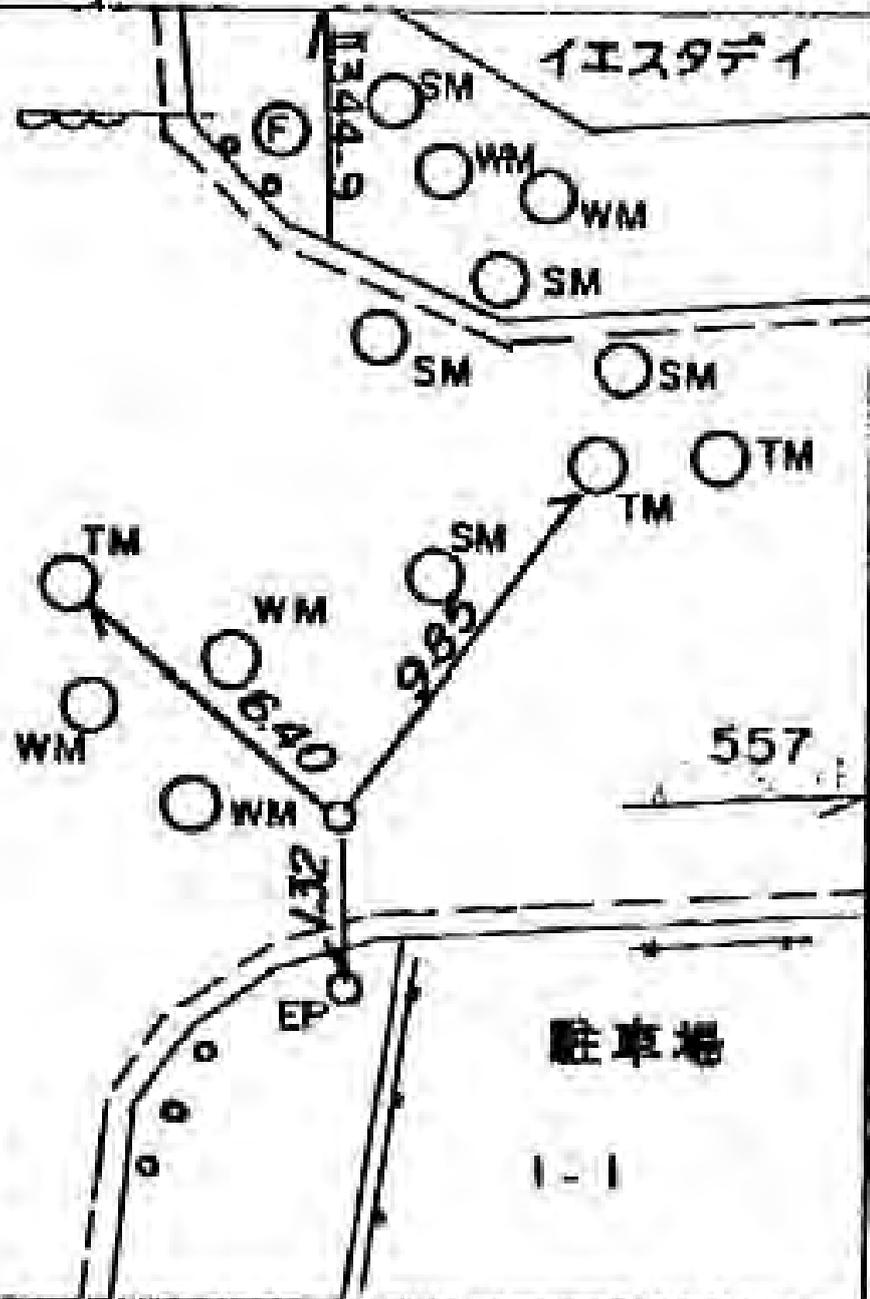

中区本牧三之谷  
——一番地先

所在地 中区本牧町二丁目二八八番地先

標識ノ種類

木杭。標石。刻印

鋳。鑄物杭 **金属標**


線番号

Ⅱ344

点番号


11

要 図

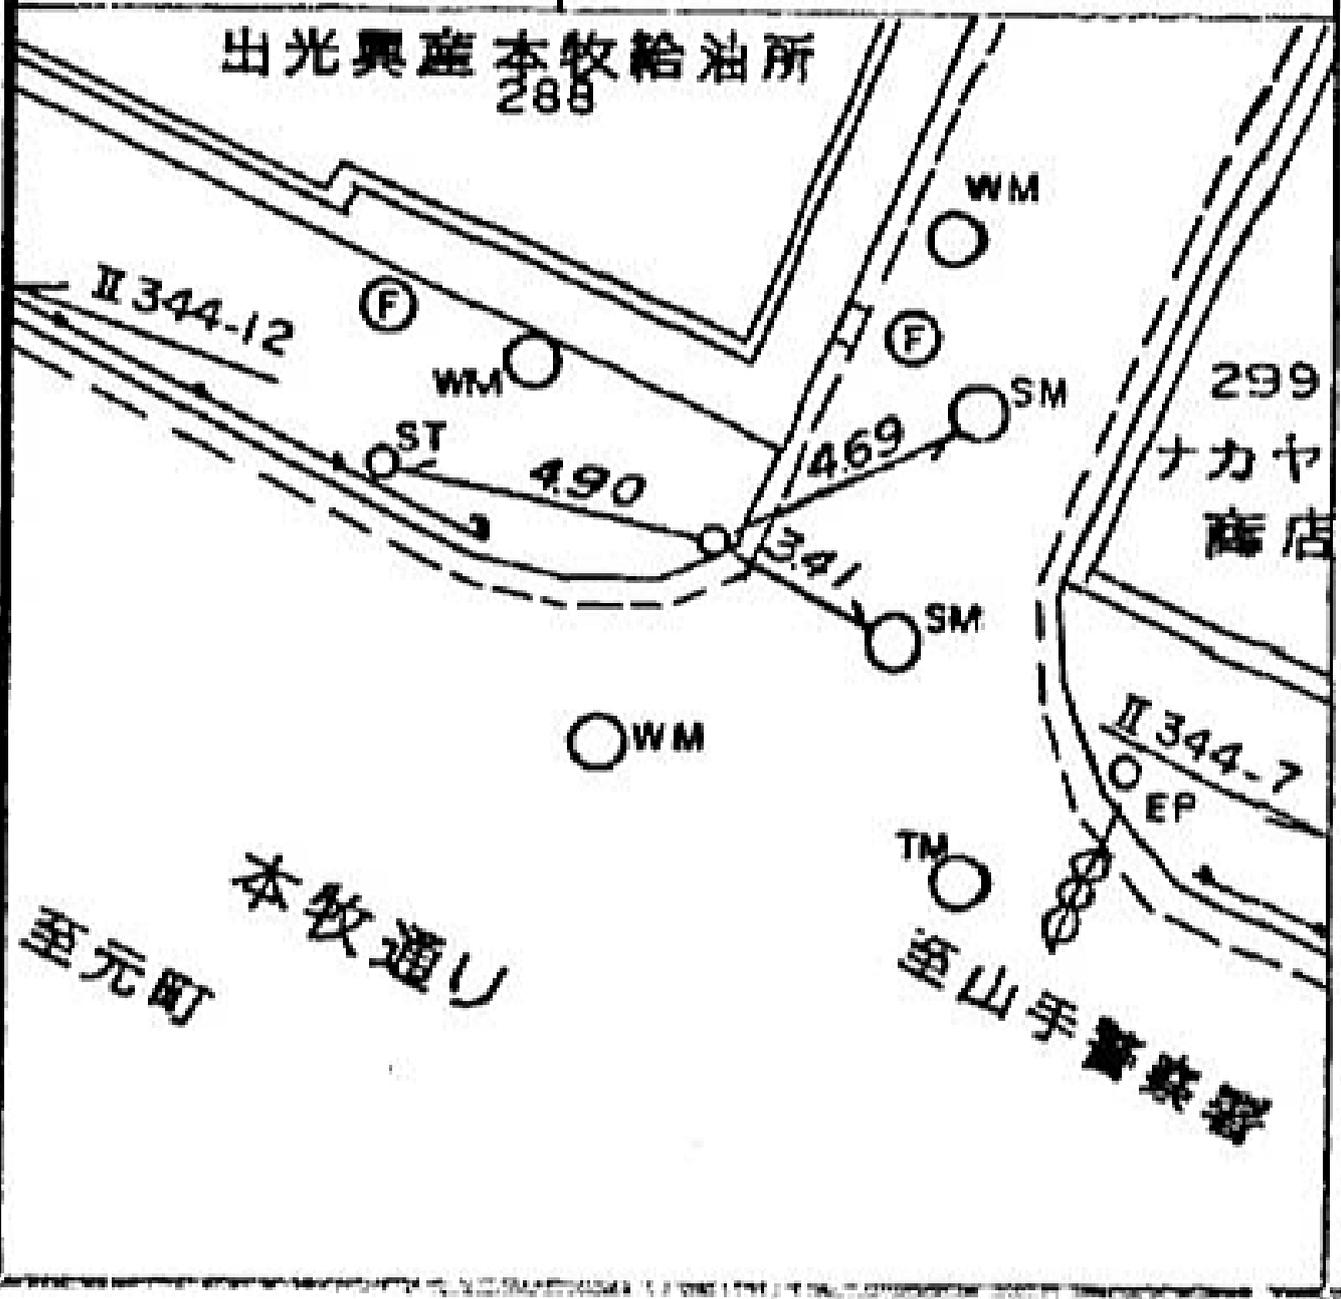

所在地 中区本牧町一丁目一〇四番地先

線番号	点番号	標識ノ種類
I344	12	木杭。標石。刻印 鋏。鑄物杭 <b>金属標</b>
要 因		

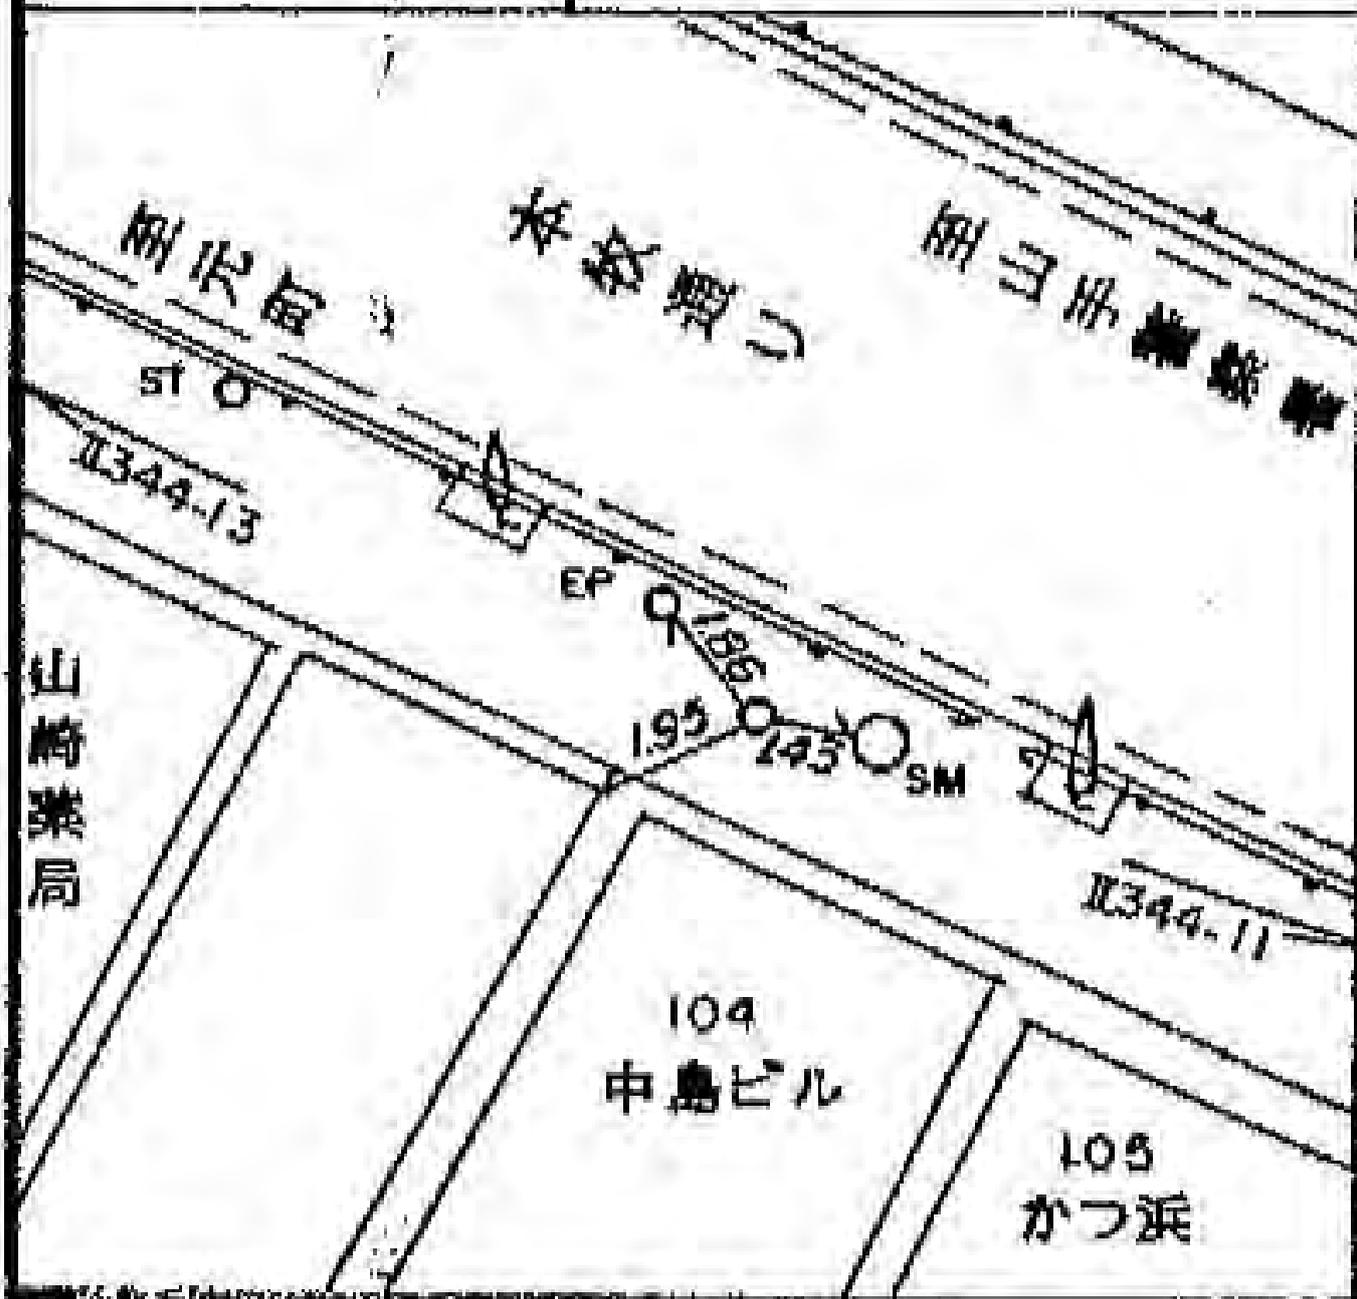

所在地

中区本牧町一丁目五五番地先

標識ノ種類

木杭。標石。刻印

紙。鑄物杭 **金属標**

線番号

点番号


I344

13


要




線番号	点番号	標識ノ種類	所在地
I344	14	木杭。標石。刻印	中区本郷町二丁目五六番地先
要 図		釘。鑄物杭 <b>金属標</b>	

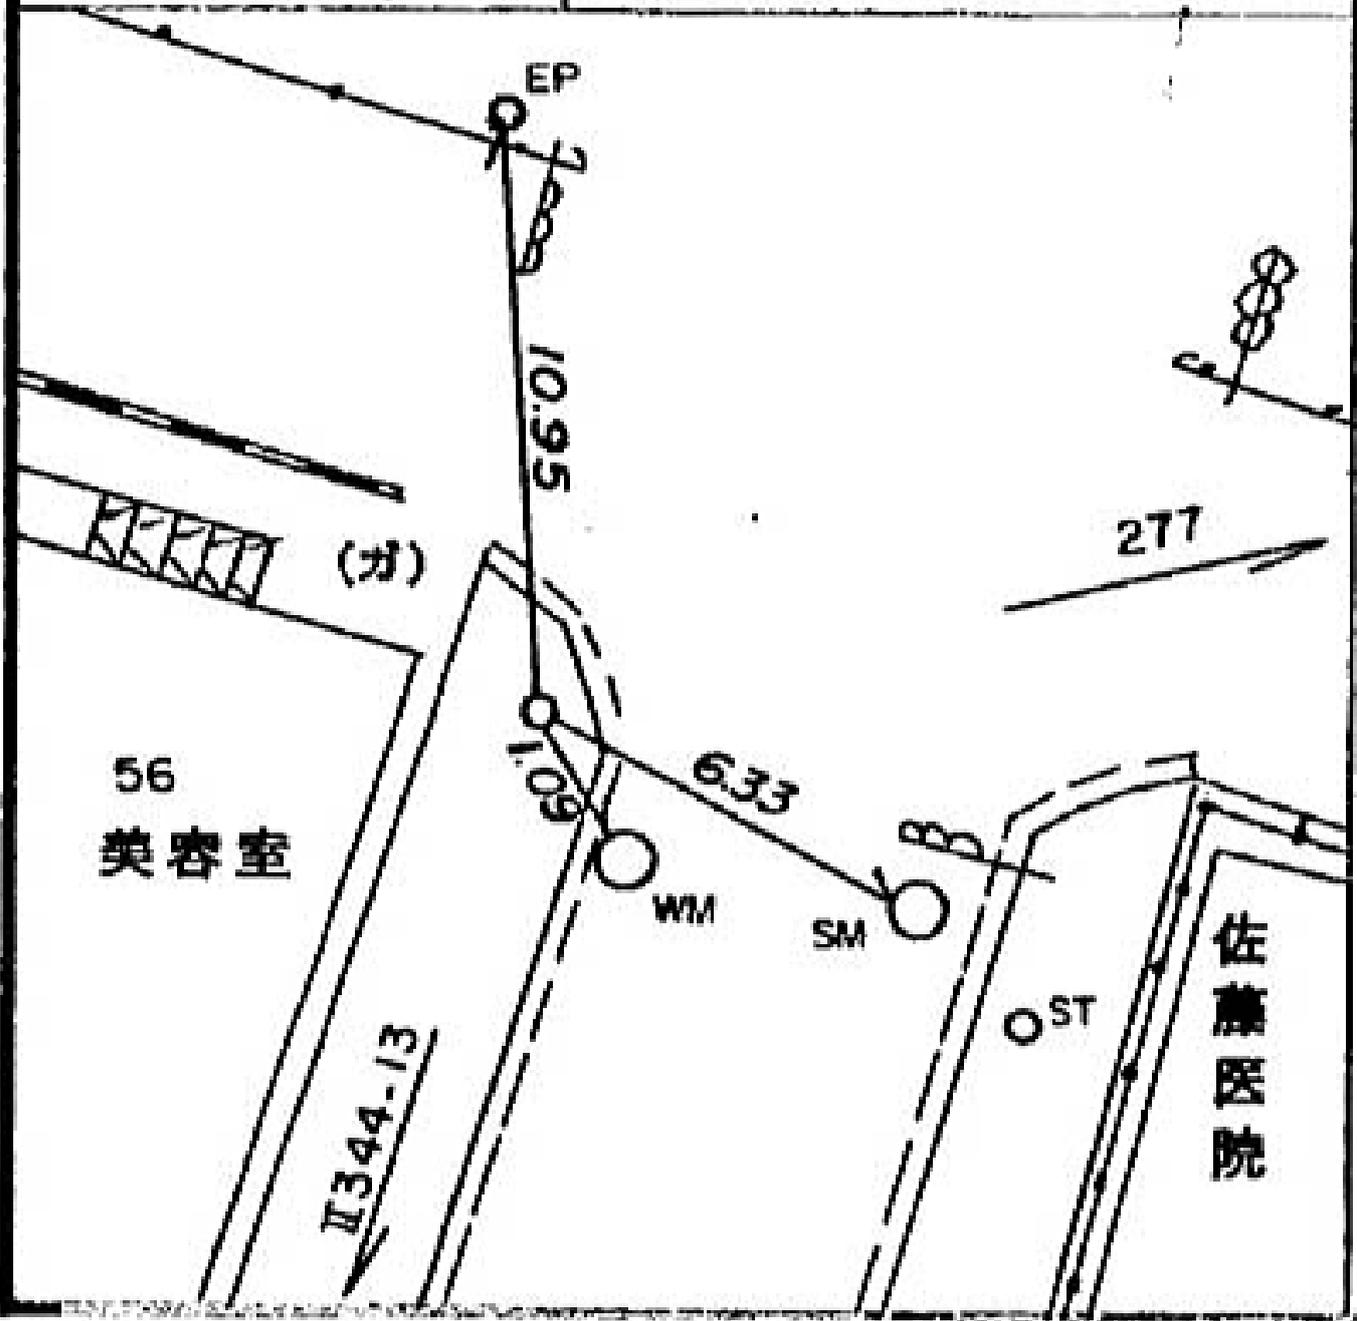

線番号	点番号	標識ノ種類	所在地
II 348	4	木杭。標石。刻印	瀬谷区下瀬谷二丁目三七一―番地先
要 図		鋌。鑄物杭 <span style="border: 1px solid black; padding: 2px;">金属標</span>	

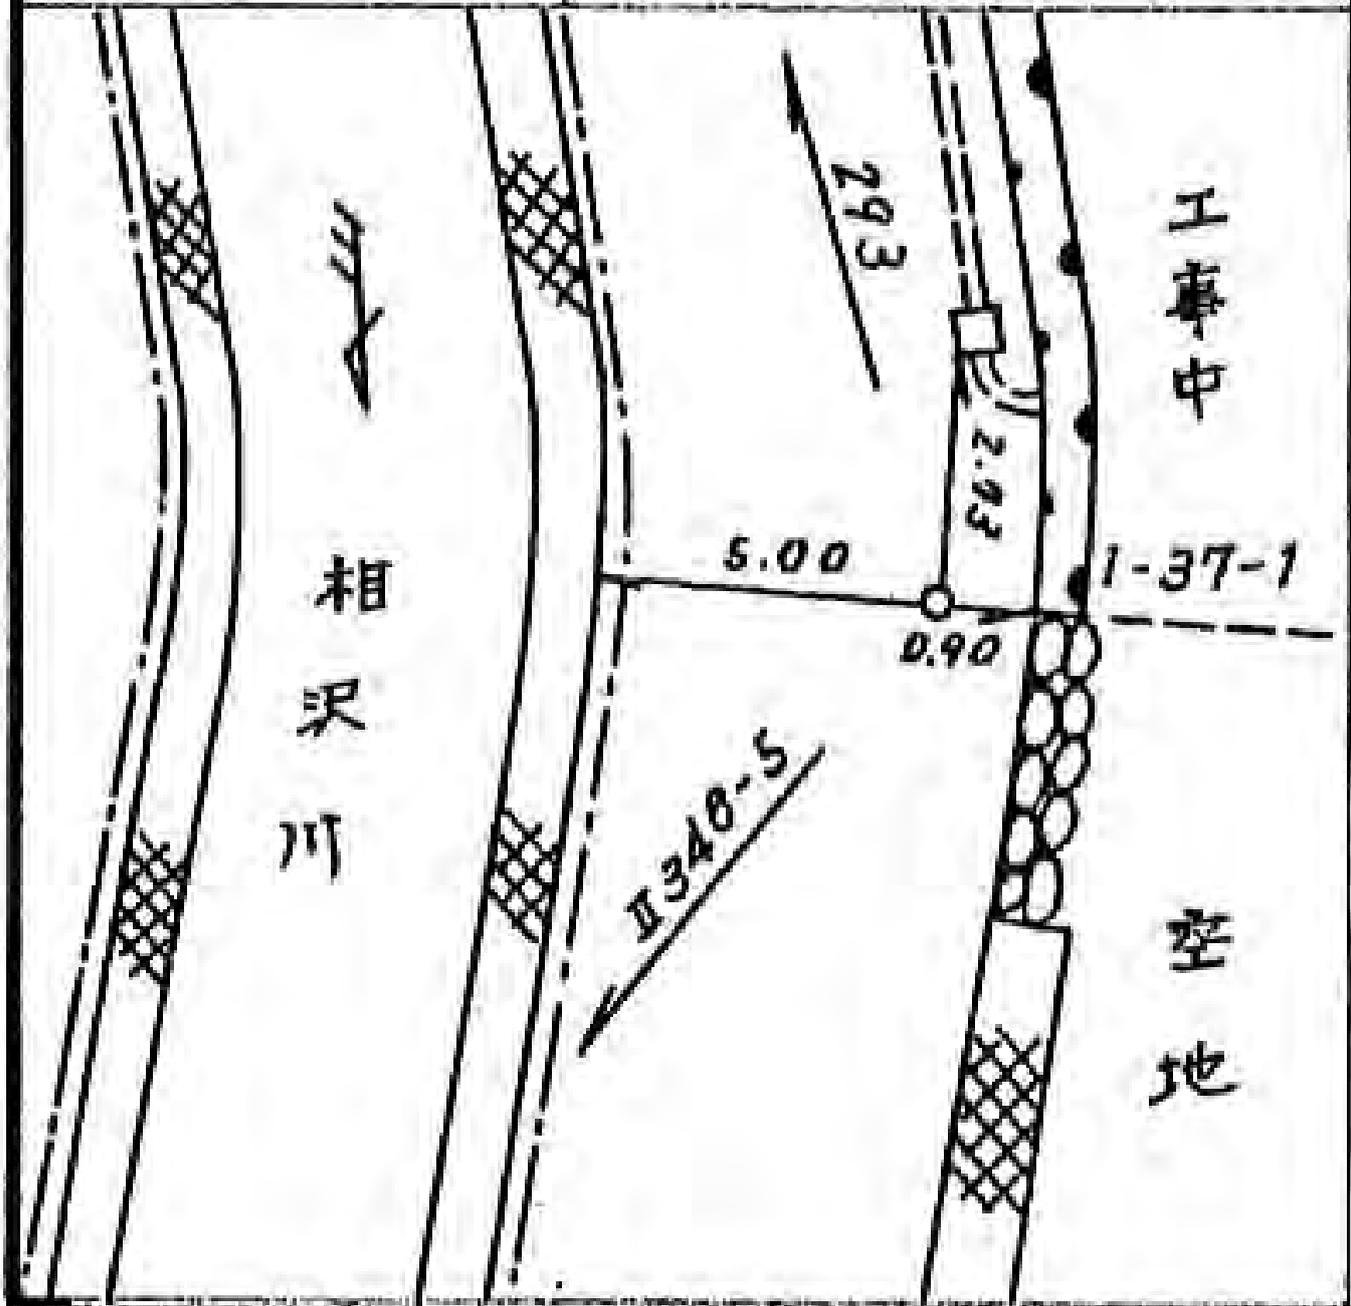

線番号	点番号	標識ノ種類	所在地
II 348	5	木杭。標石。刻印	大和市宮久保一三一四番地
要 図		鋳。鑄物杭 <span style="border: 1px solid black; padding: 2px;">金屬標</span>	

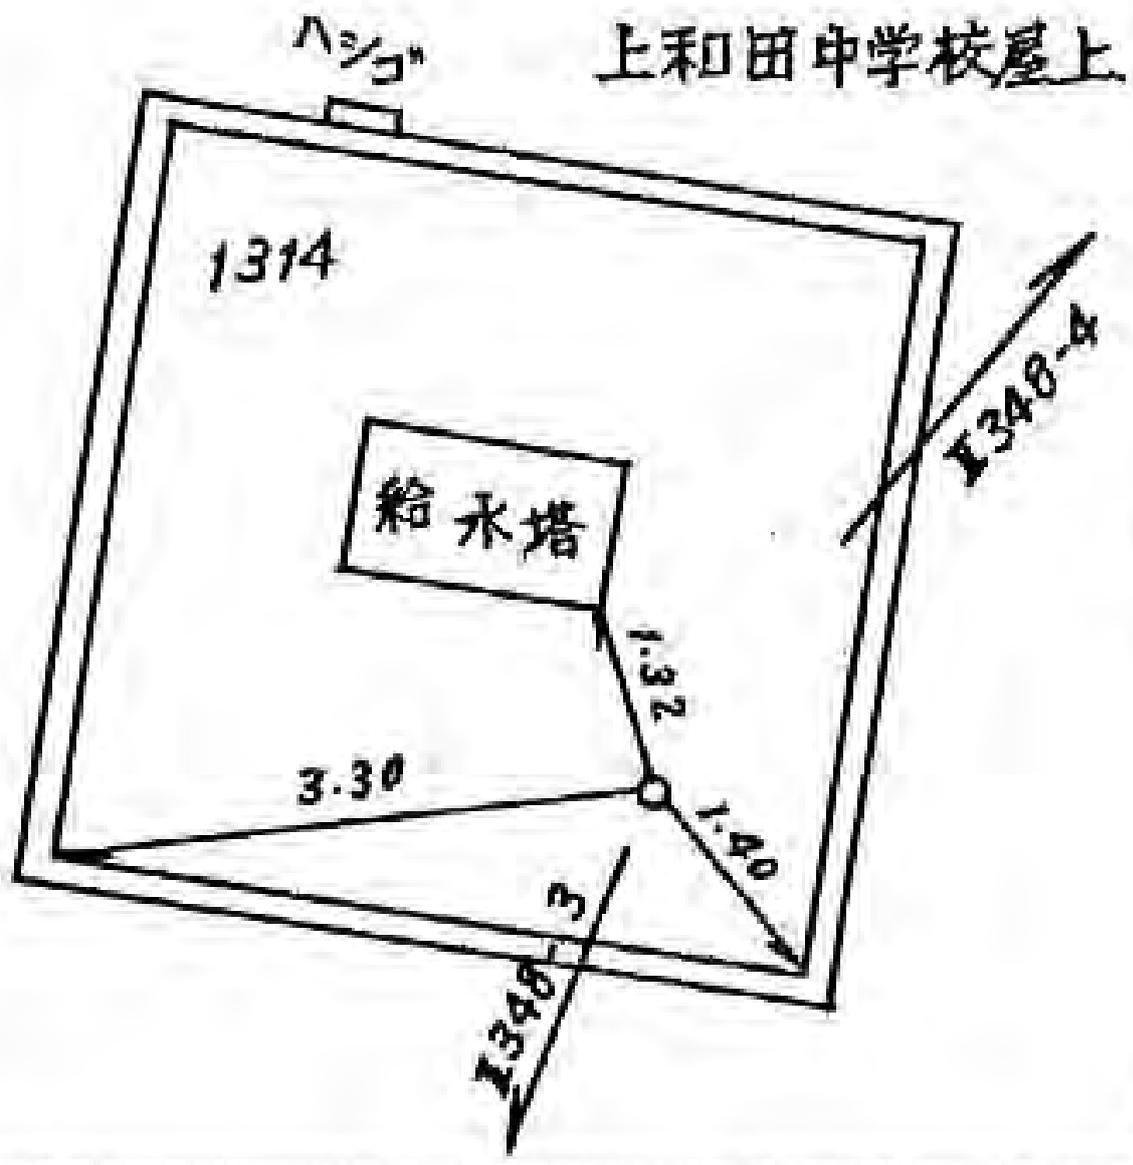

所在地

泉区上飯田町四六八四十一番地先

標識ノ種類

木杭。標石。刻印

鋳。鑄物杭 金属標


点番号

6

線番号

II 348

要

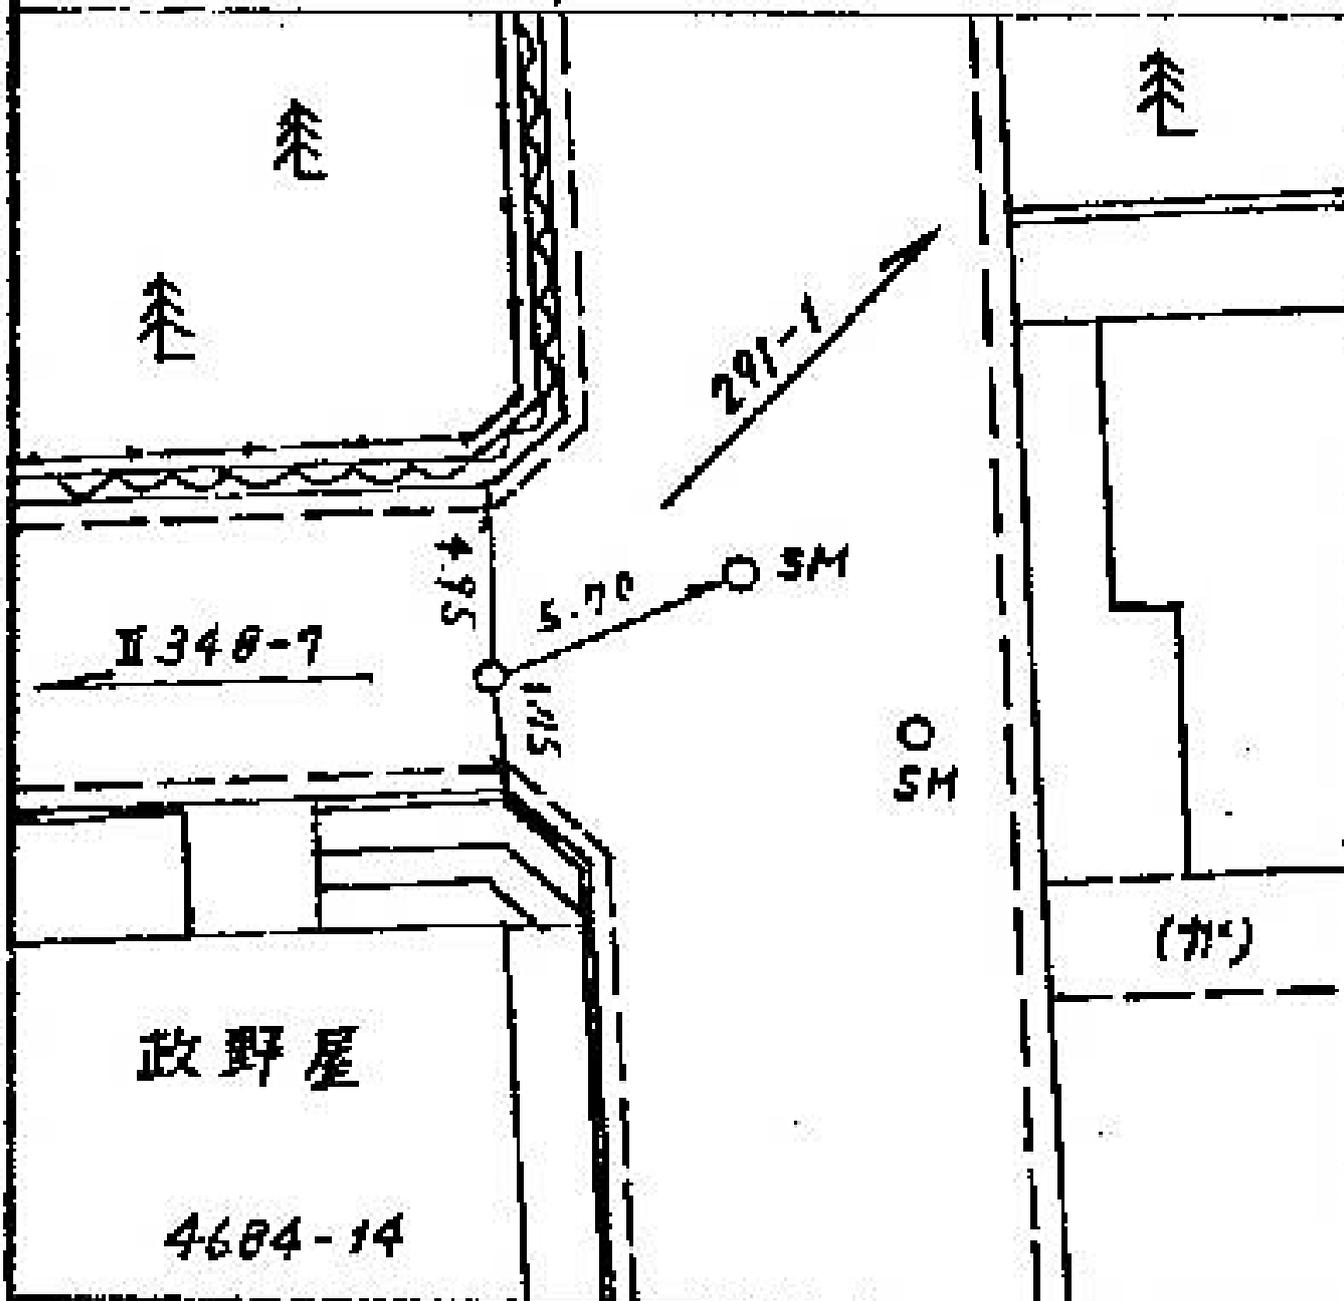

所在地

泉区上飯田町四七六八一一番地先

標識ノ種類

木杭。標石。刻印

鋳。鑄物杭 金属標


点番

7

線番

II 348

要 図

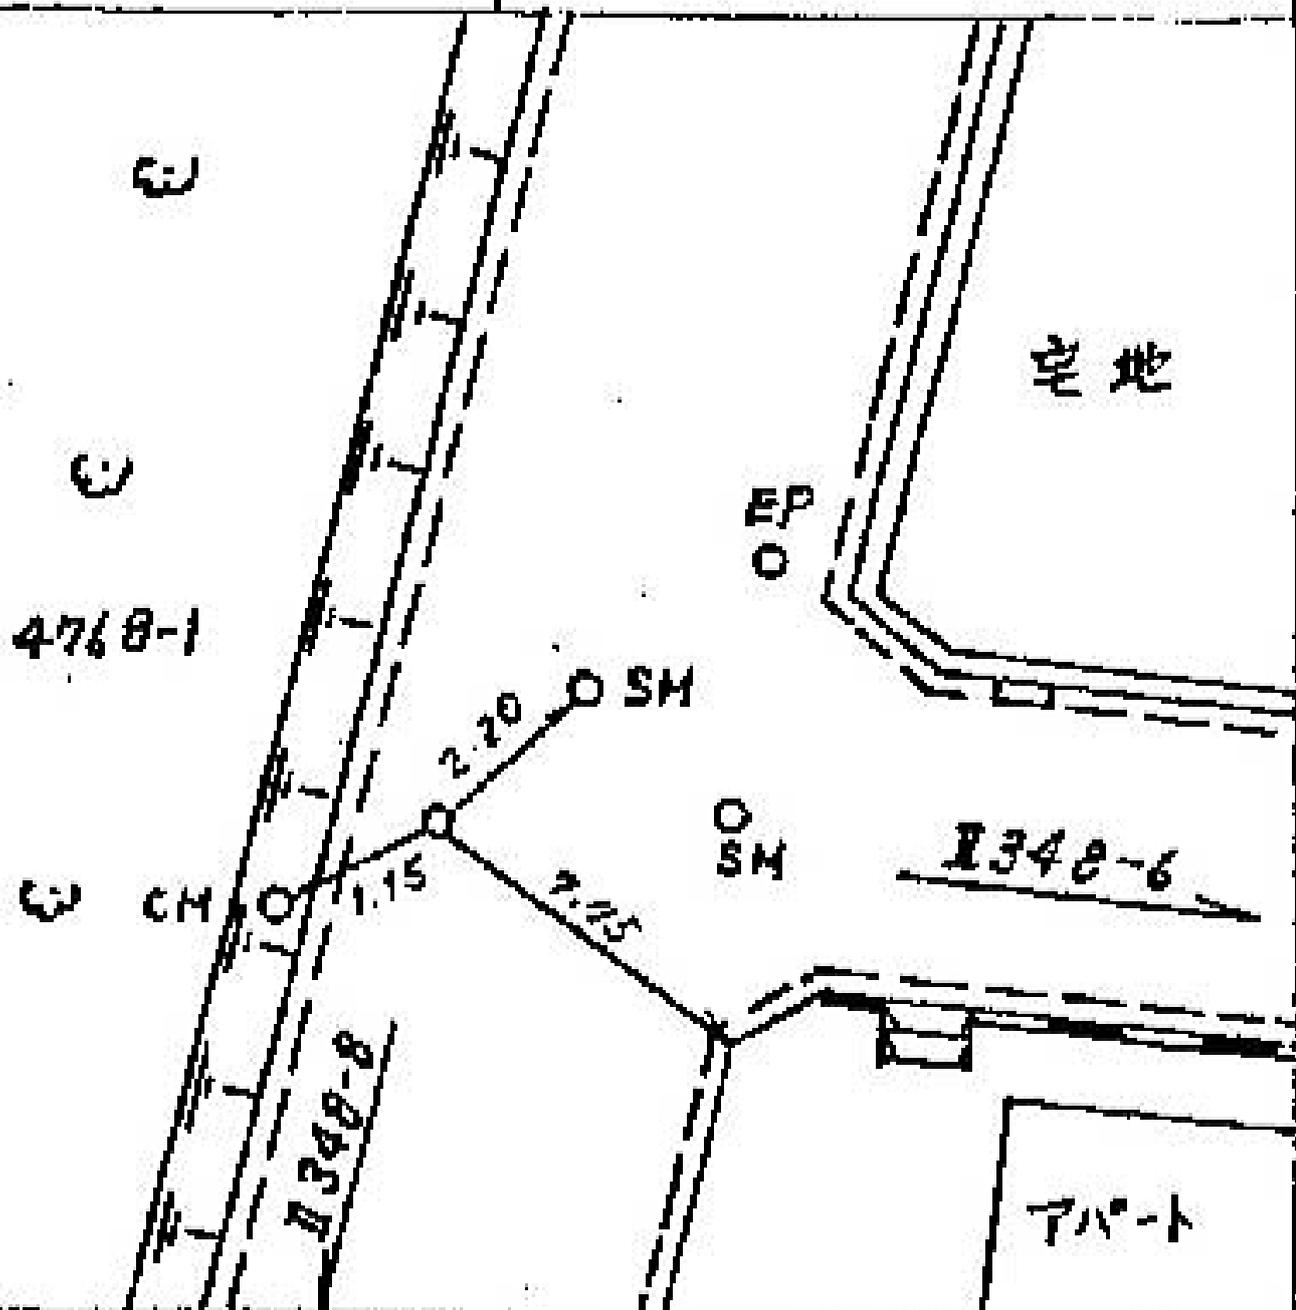

所在地

泉区上飯田町四七二四一一番地先

標識ノ種類

木杭。標石。刻印

鋳。鑄物杭 **金属標**


点番号

8

線番号

II 348

要 図

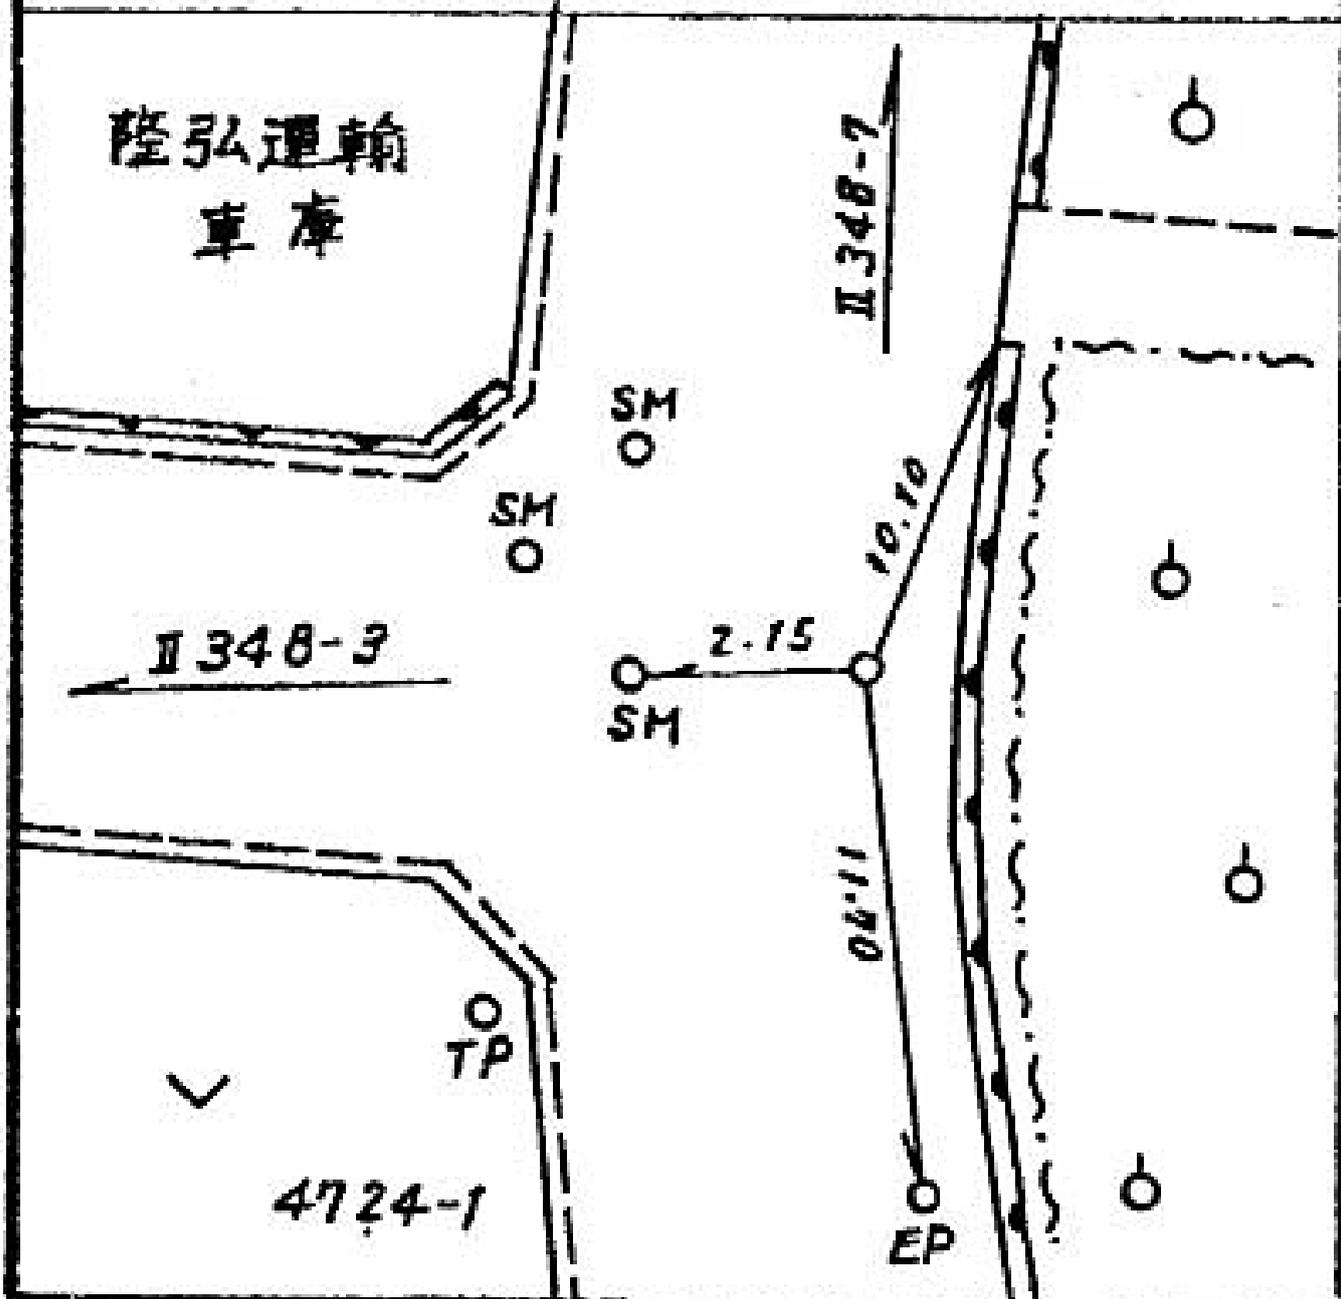

所在地

旭区善部町二九一八番地先

標識ノ種類

木杭。標石。刻印

鋳。鑄物杭 金屬標

点番号

3


線番号

II 349

要


☒

目石 G S 29-8

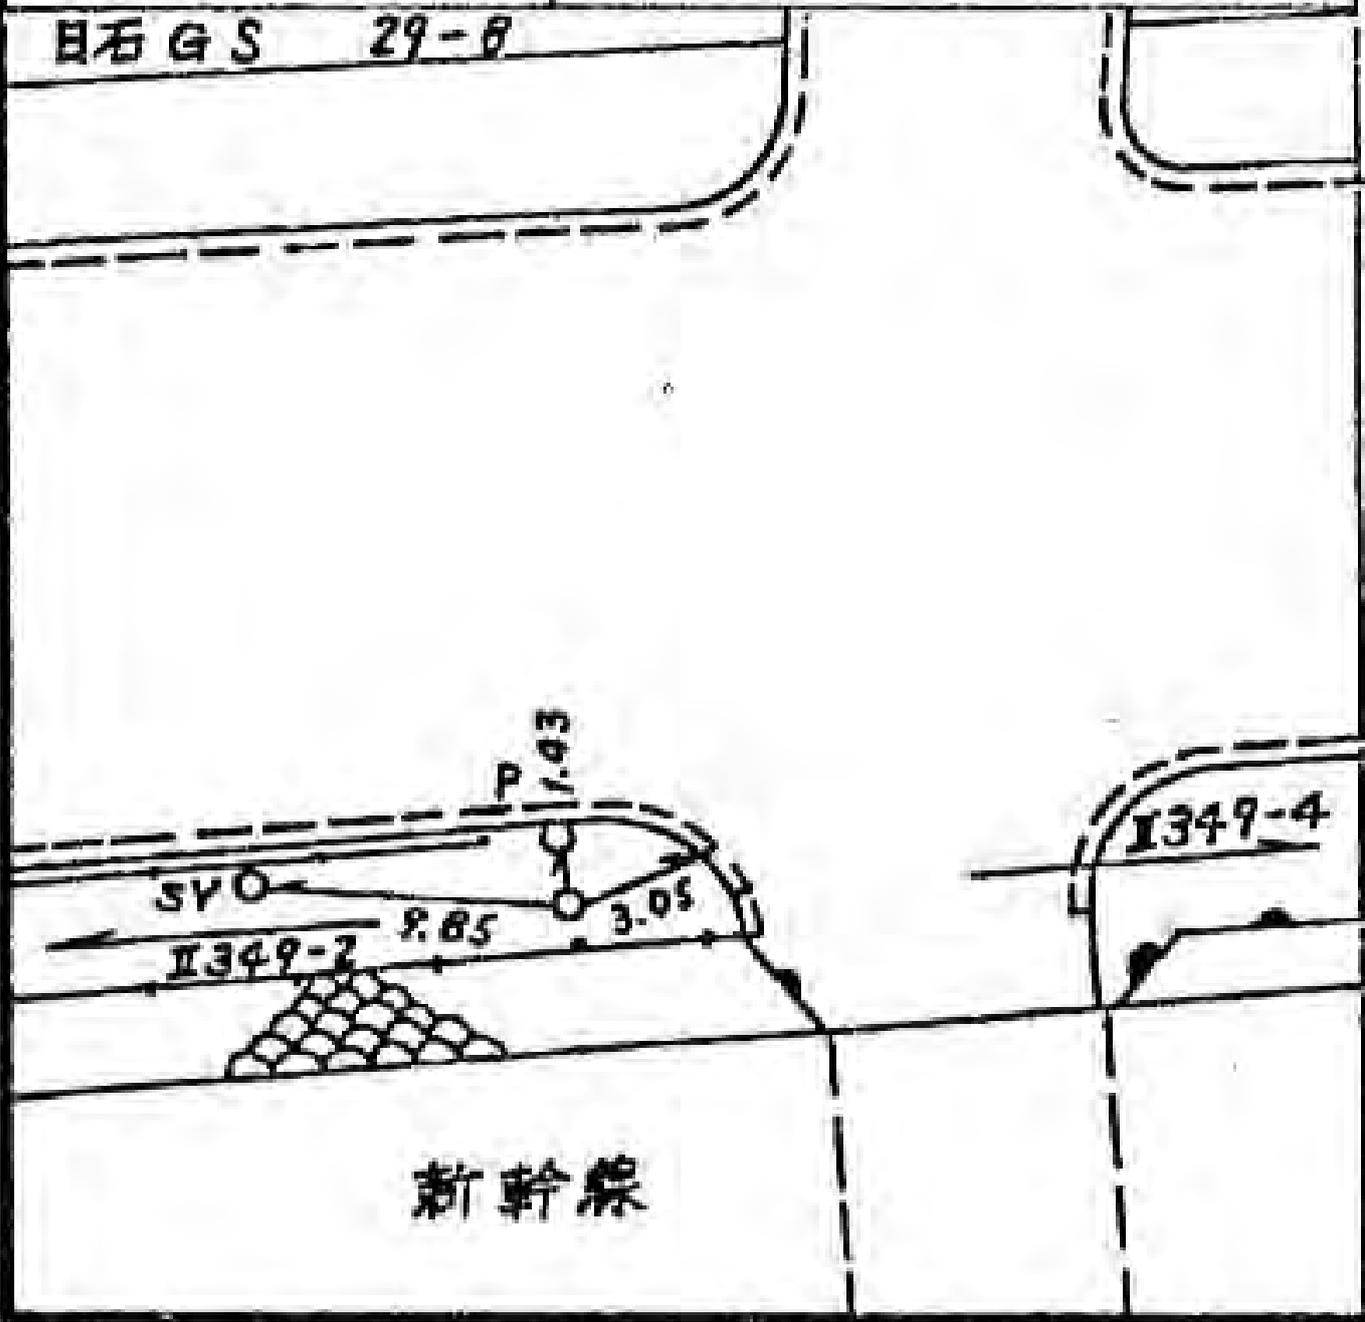

線番号	点番号	標識ノ種類	所在地
II 349	4	木杭。標石。刻印	旭区善部町九二番地先
要	図	鋳。鑄物杭 <span style="border: 1px solid black; padding: 2px;">金屬標</span>	

17-2

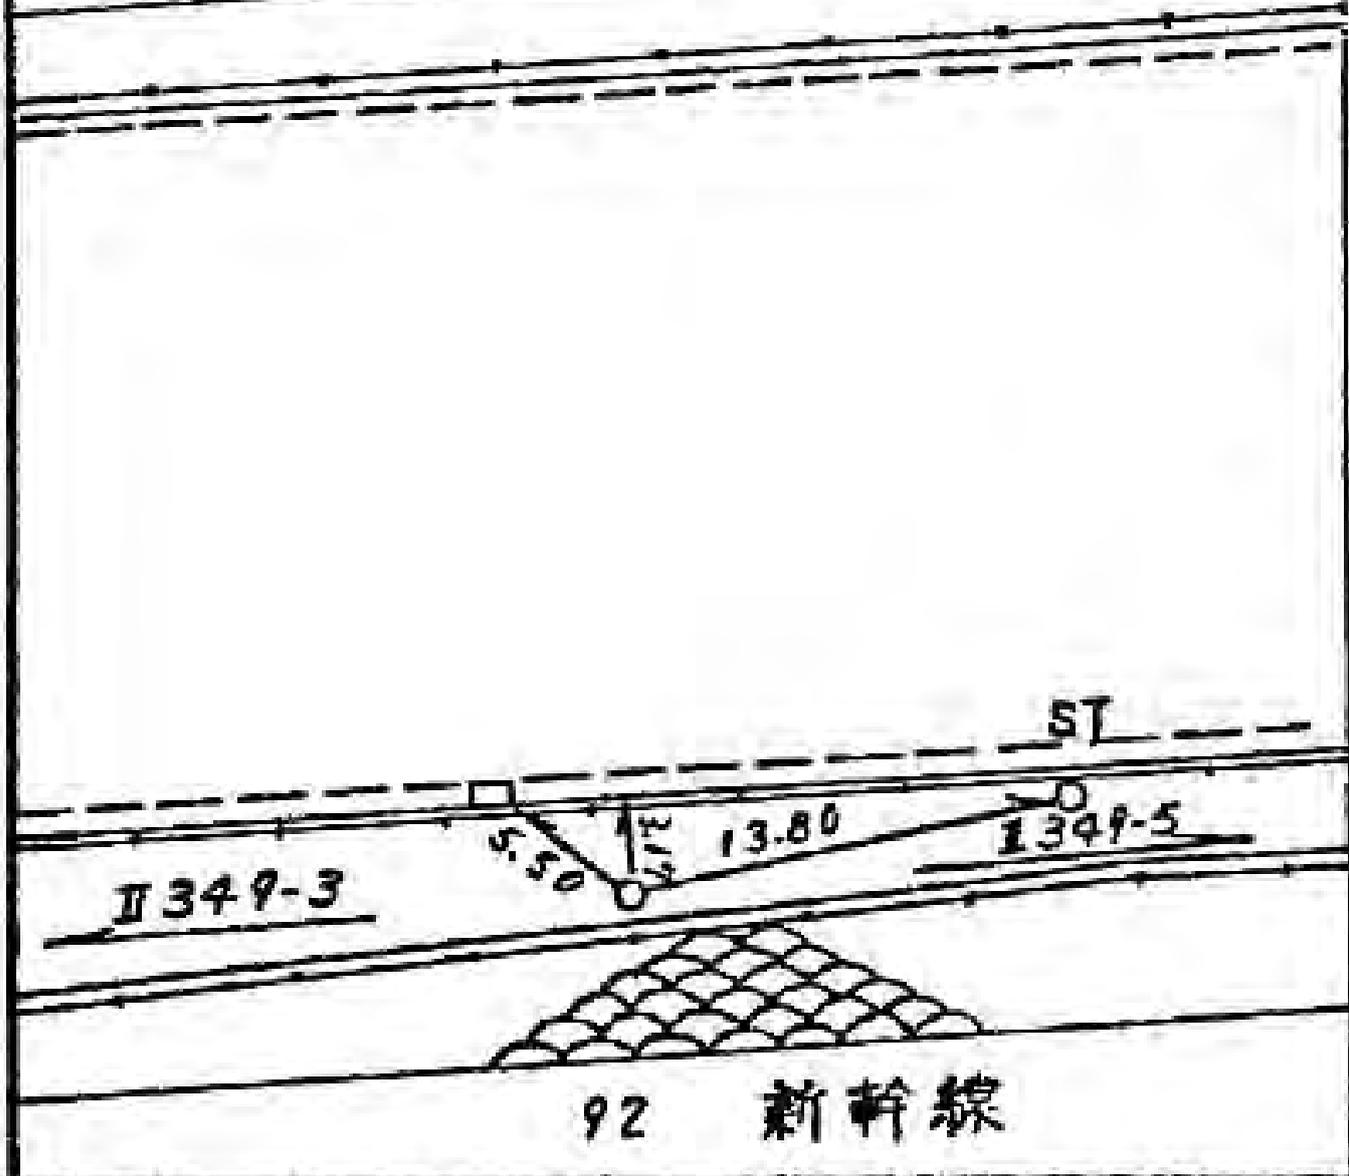

所在地

旭区善部町三一五番地先

標識ノ種類

木杭。標石。刻印

紙。鑄物杭 金属標

点番号


6

線番号

II 349

要

図

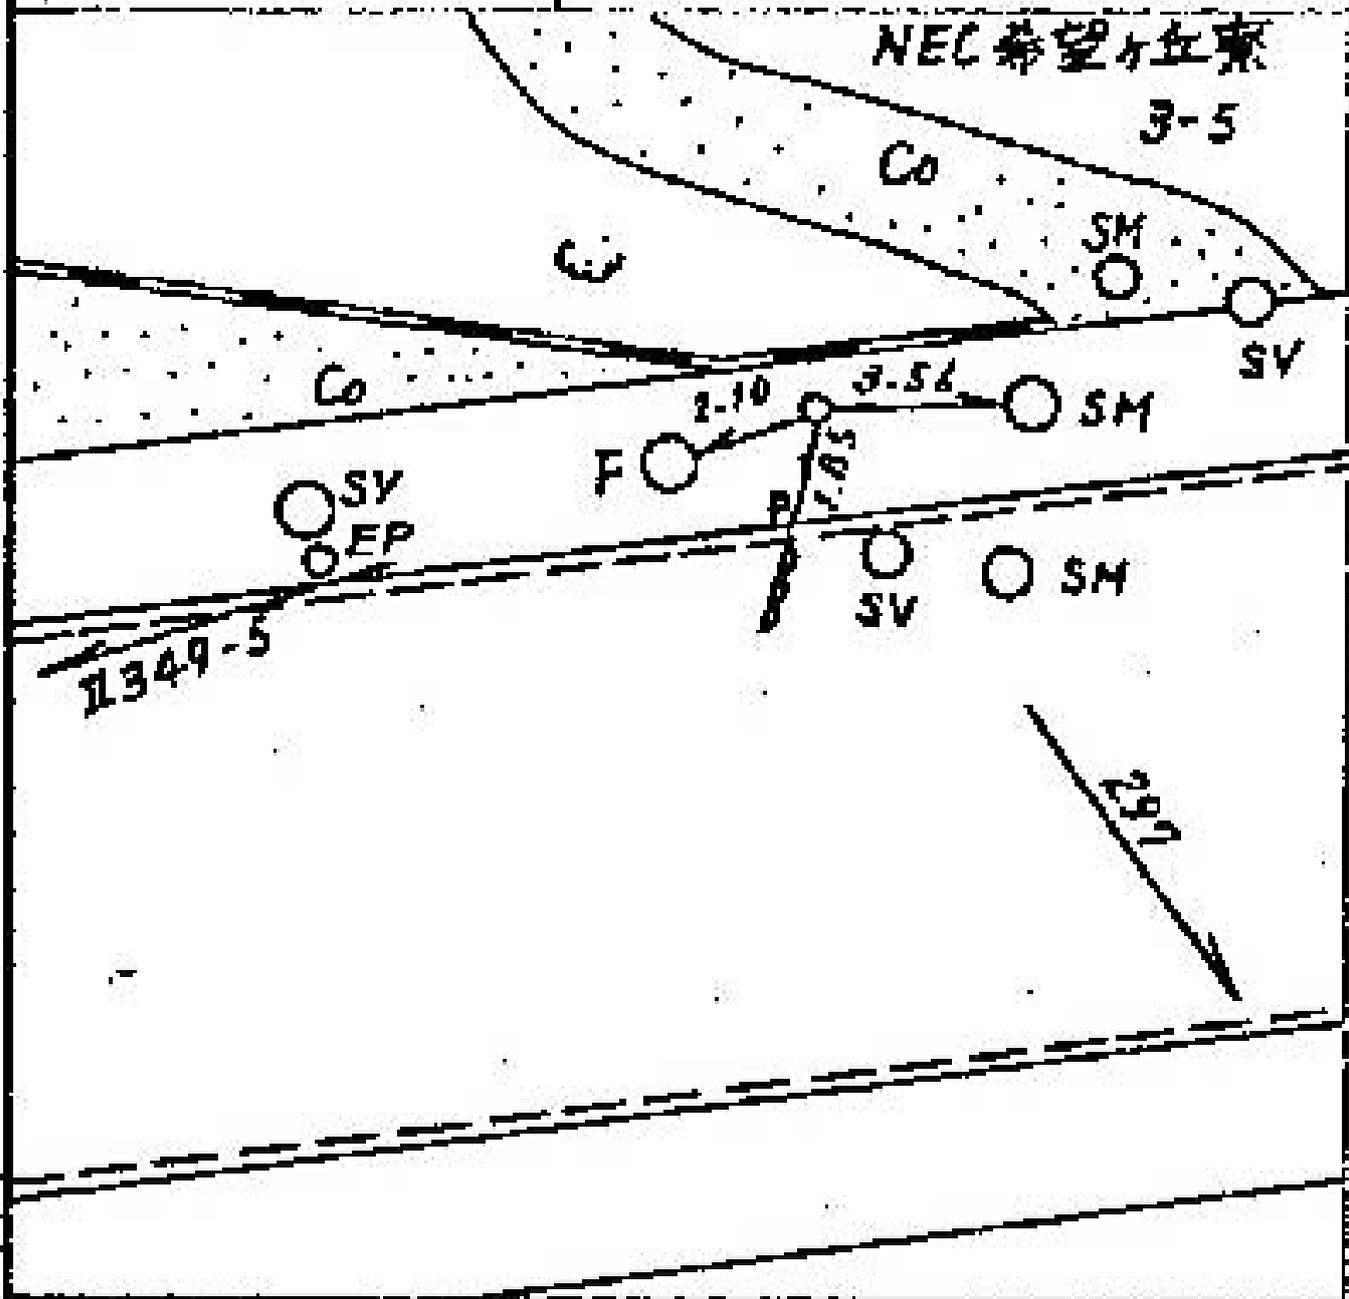

所在地

旭区南希望ヶ丘三四一八番地先

標識ノ種類

木杭。標石。刻印

鋳。鑄物杭 金属標


点番号

7


類番号

II 349

要 図

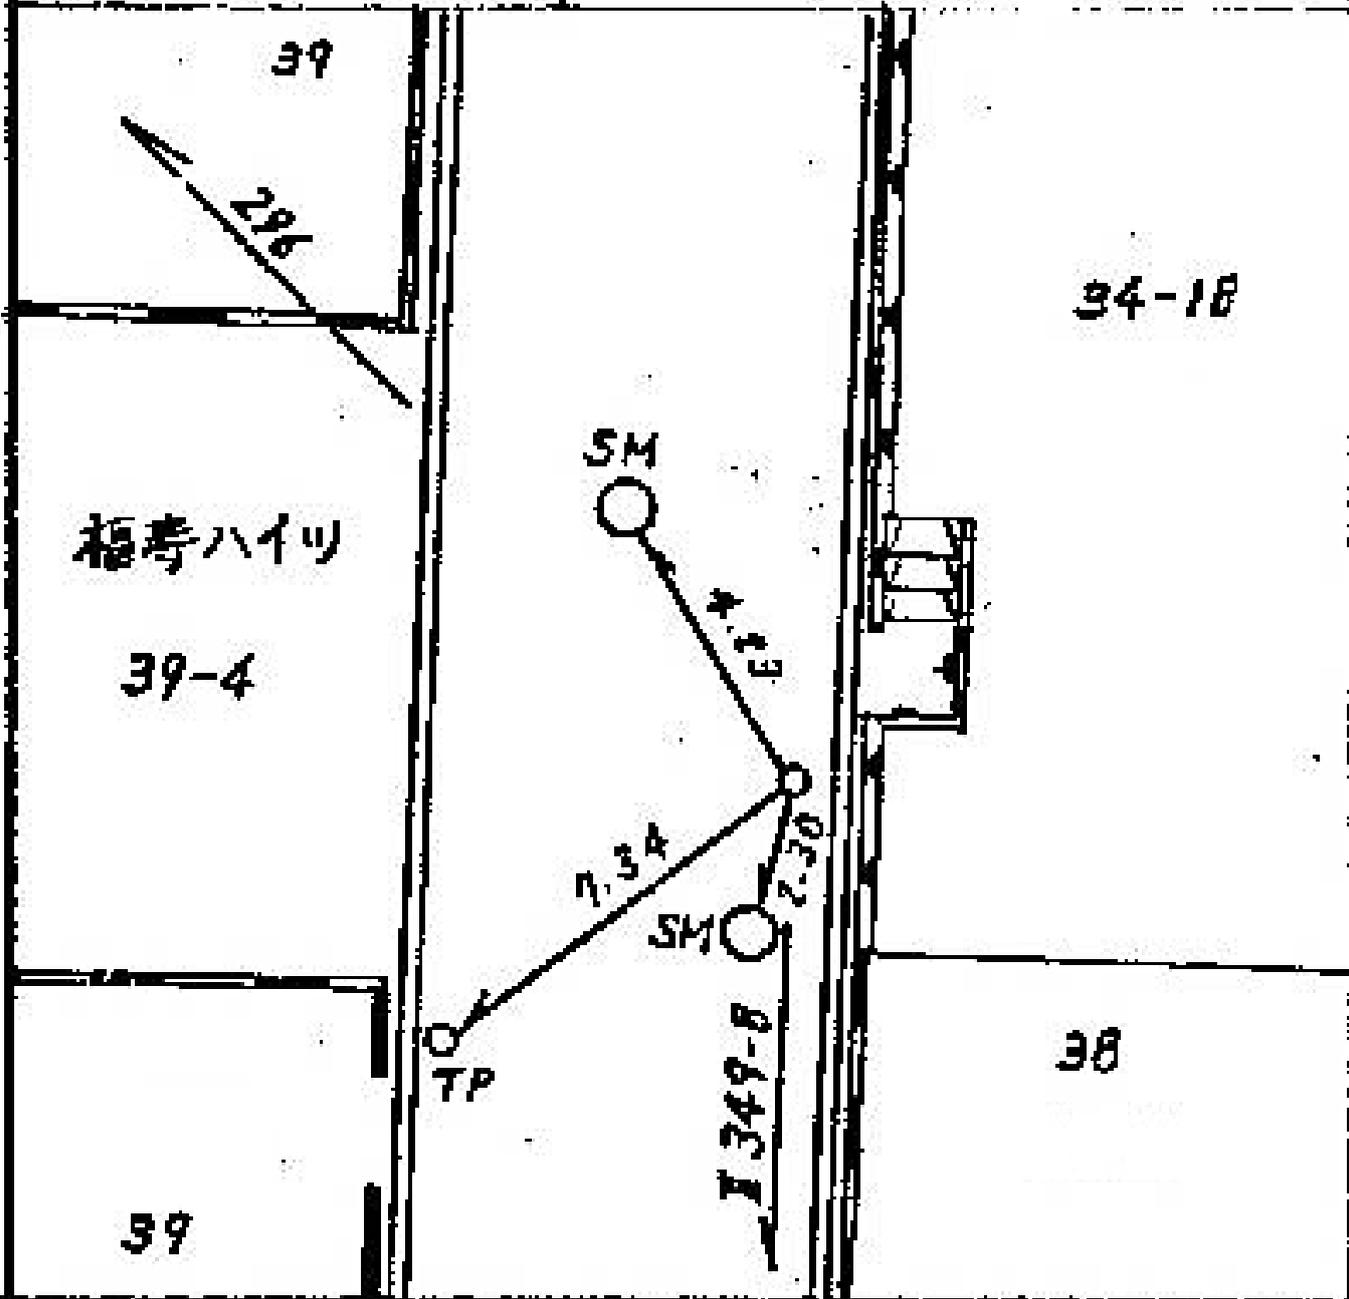

線番号	点番号	標識ノ種類	所在地
II 349	8	木杭。標石。刻印	旭区南希望ヶ丘三八番地先
要	図	鋳。鑄物杭 <span style="border: 1px solid black; padding: 2px;">金属標</span>	

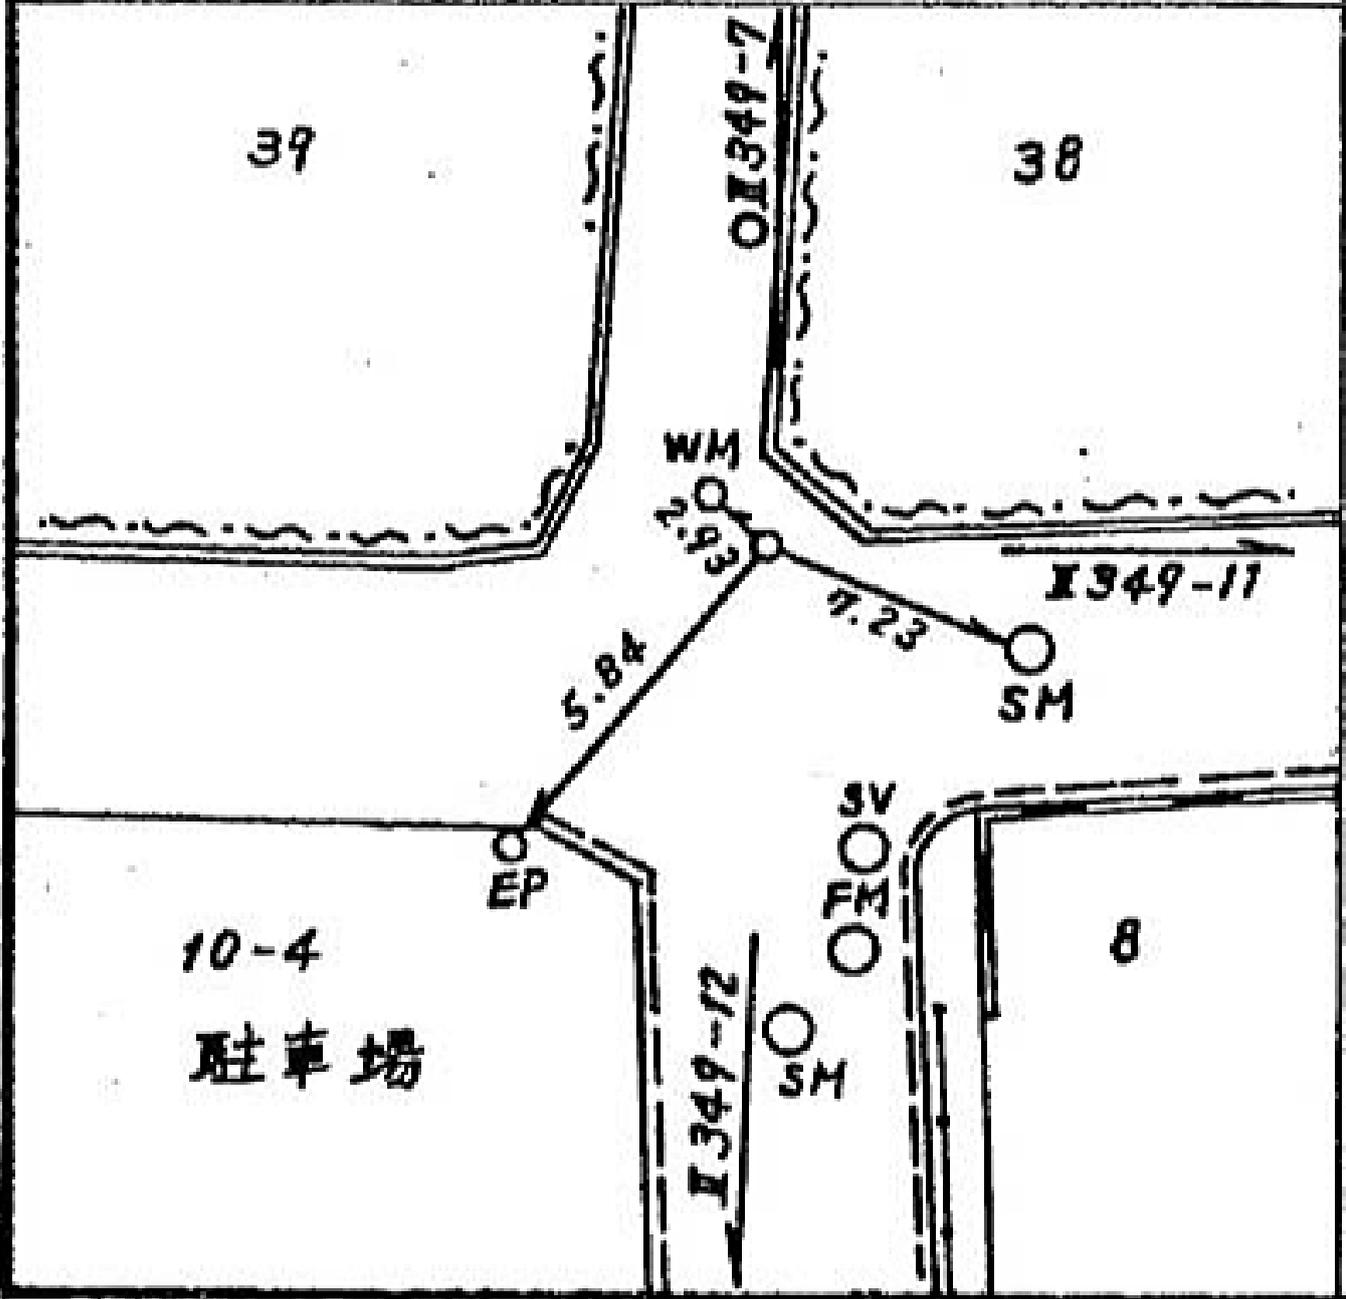

所在地

旭区南希望ヶ丘一六番地先

標識ノ種類

木杭。標石。刻印

鋳。鑄物杭 **金属標**


点番号

9


線番号

II 349

要

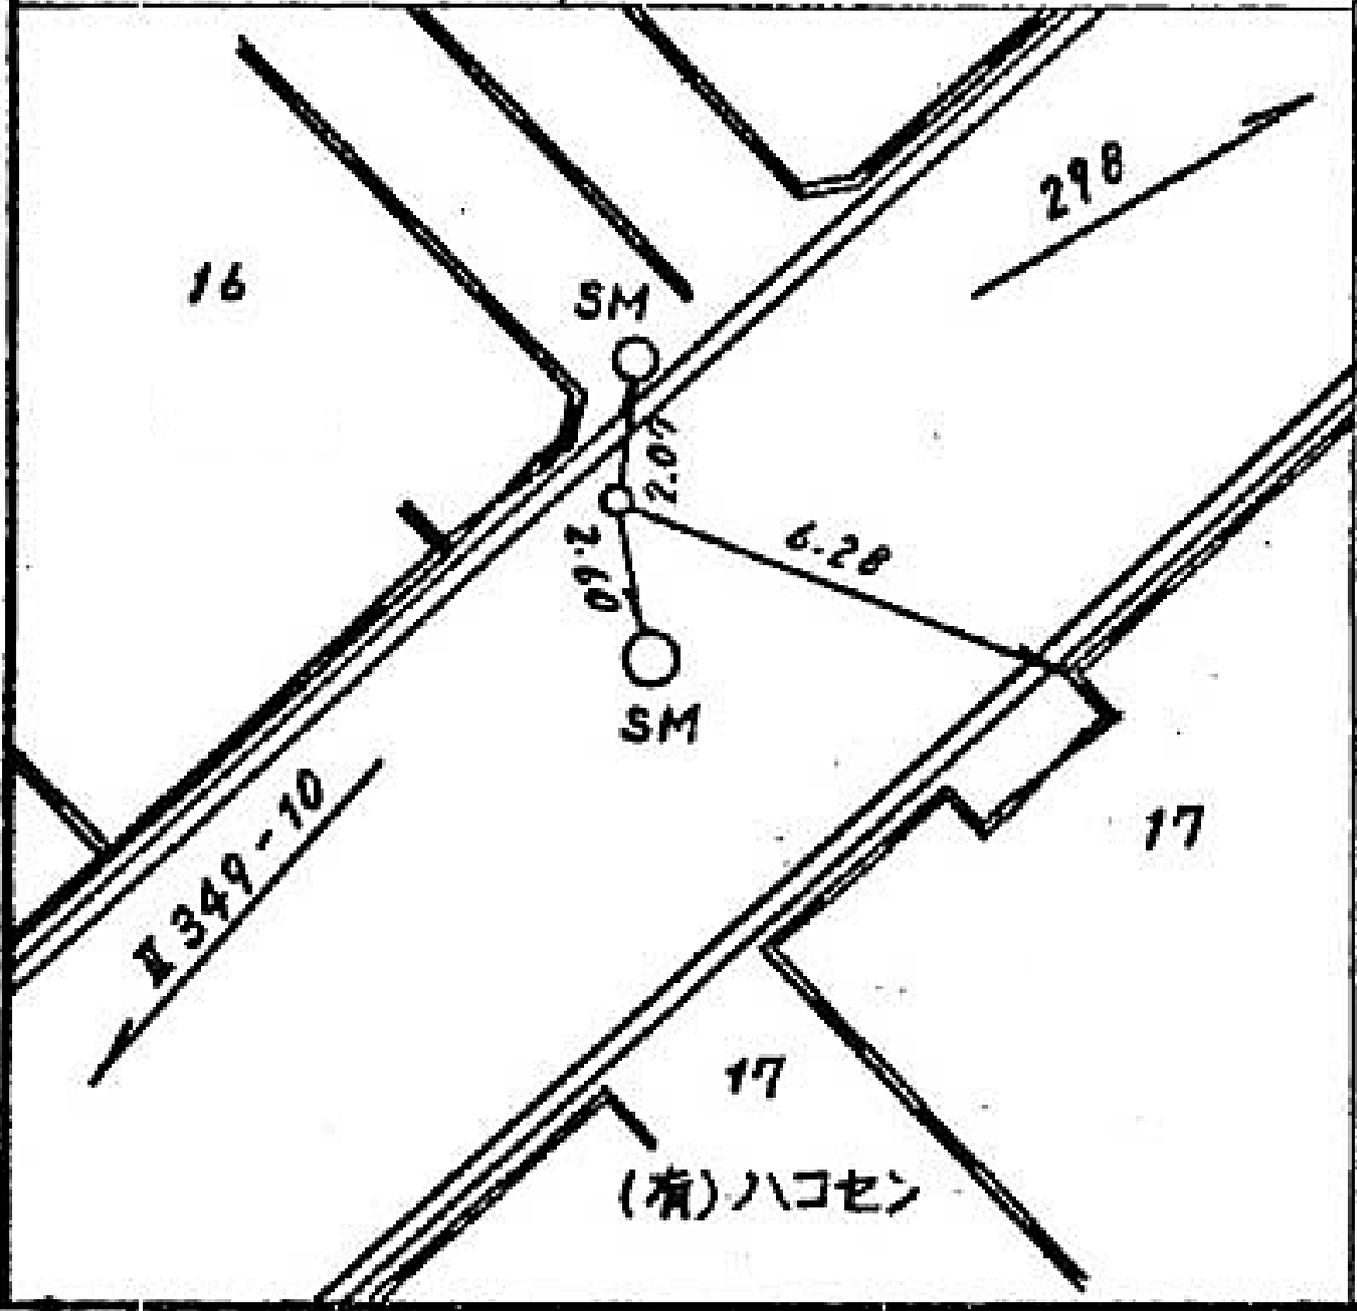

線番	点番	標識ノ種類	所在地
II 349	10	木杭。標石。刻印	旭区南希望ヶ丘二三一一番地先
要	☒	鉄。鋳物杭 <span style="border: 1px solid black; padding: 2px;">金属標</span>	

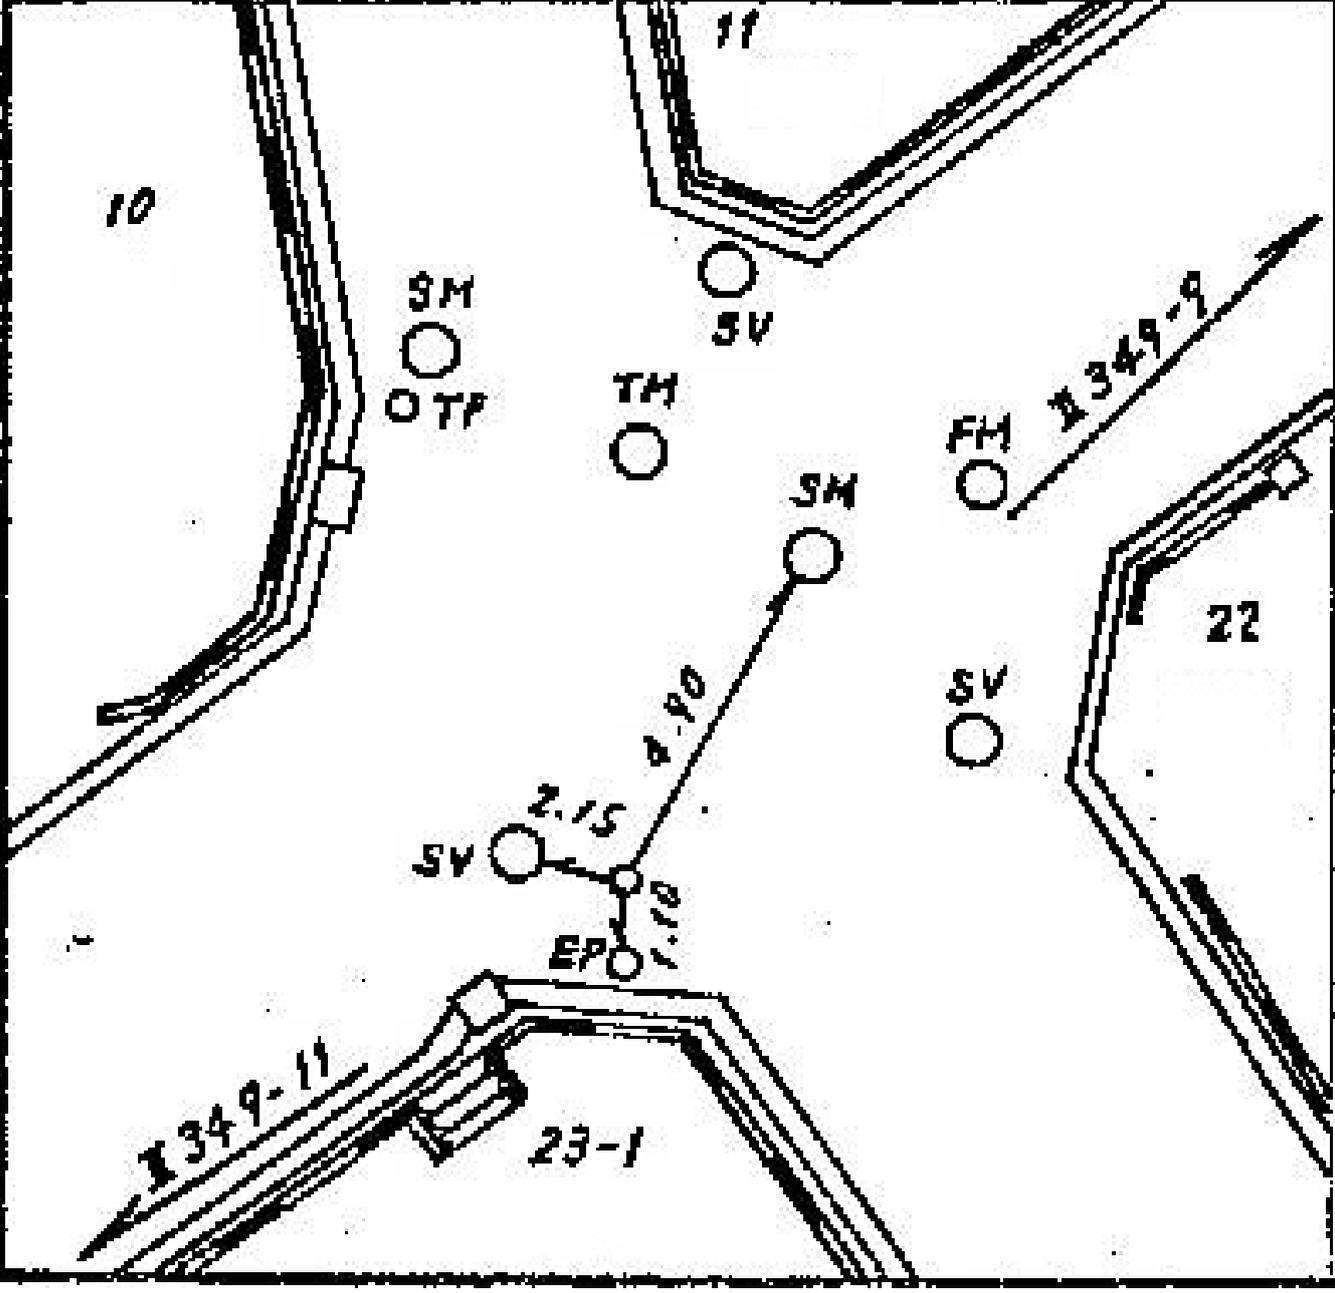

所在地

旭区南希望ヶ丘三〇番地先

標識ノ種類

木杭。標石。刻印

鋳。鑄物杭 金属標

点番号

11


線番号

II 349


要



30

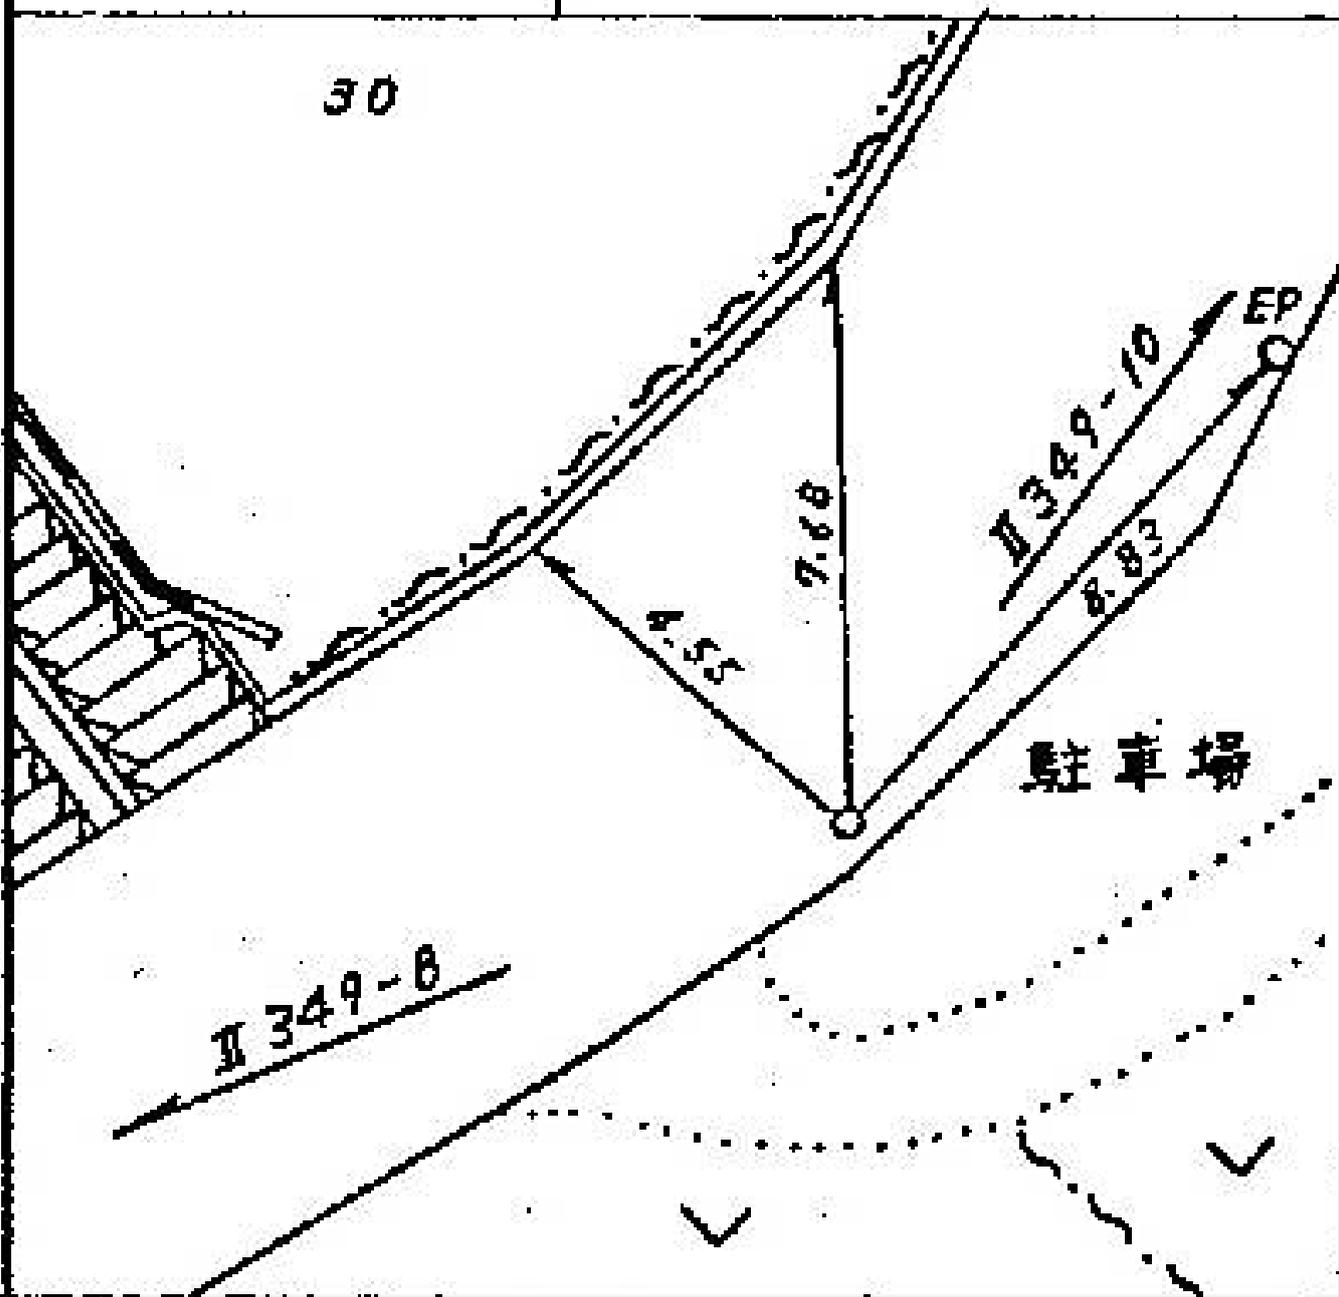

線番号	点番号	標識ノ種類	所在地
II 349	12	木杭。標石。刻印	旭区善部町四一一番地先
要 図		鋳。鑄物杭 <span style="border: 1px solid black; padding: 2px;">金属標</span>	

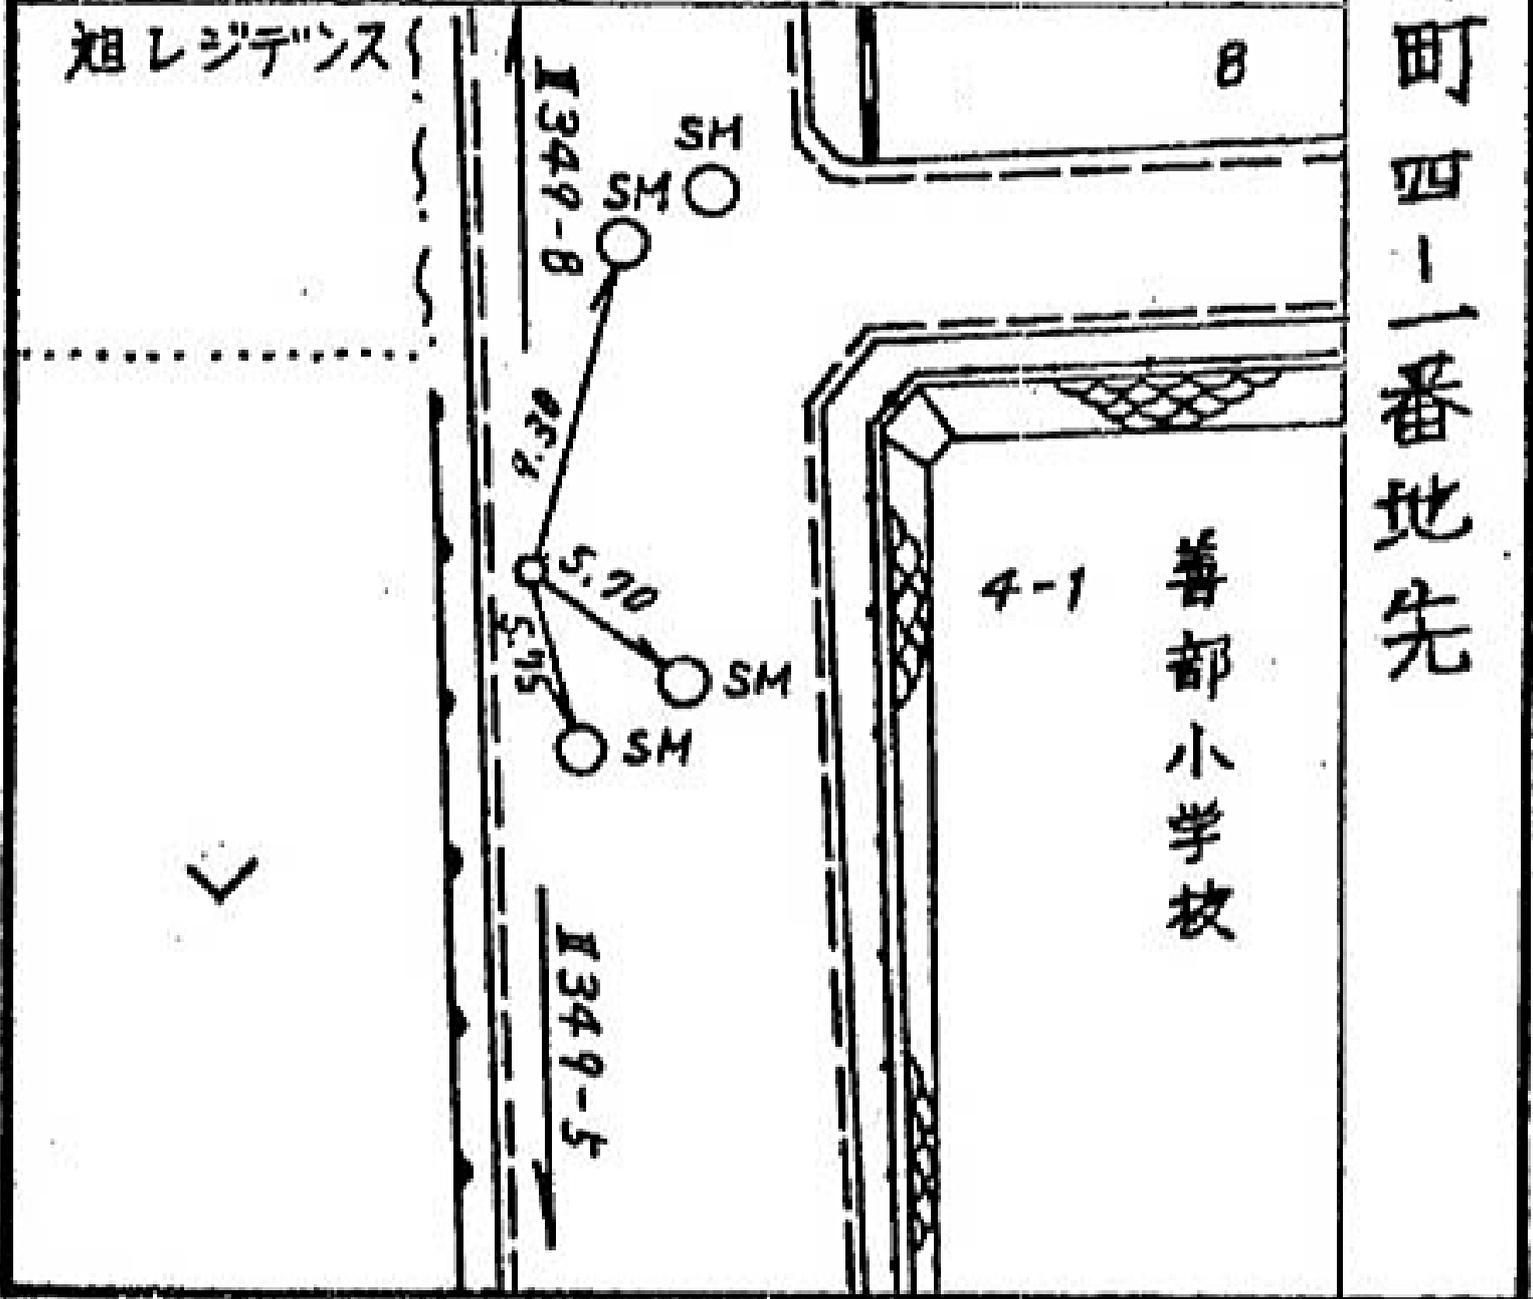

所在地

旭区南希望ヶ丘64-1番地先

標識ノ種類

金属標。鋌。木杭

キザミ

点番号

13

線番号

II349

要 図

白樺ハイッ  
駐車場

627

○EP


3.13

○鋌

○木杭

64-1


II349-7

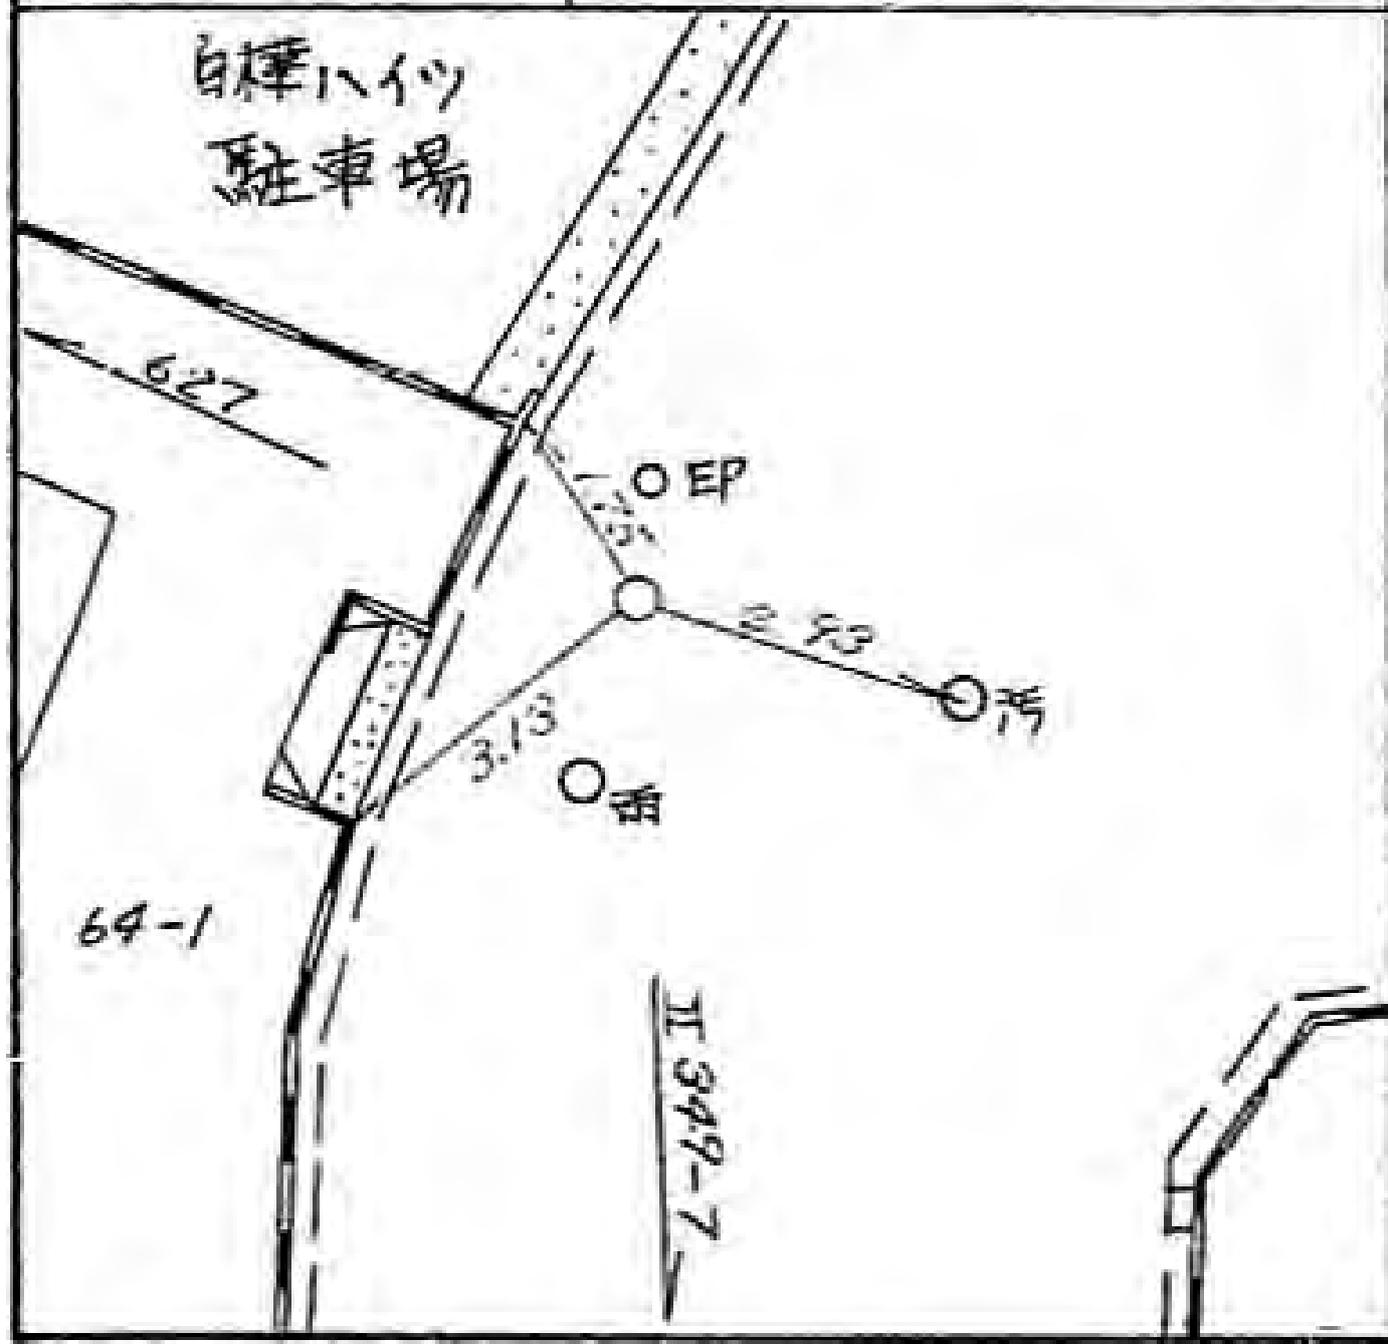

線番号	点番号	標識ノ種類	所在地
-----	-----	-------	-----

II 349	14	<span style="border: 1px solid black; border-radius: 50%; padding: 2px;">金属標</span> ・鋸・木杭	旭区善部町八四番地先
--------	----	---	------------

要 図	キザミ	
-----	-----	--

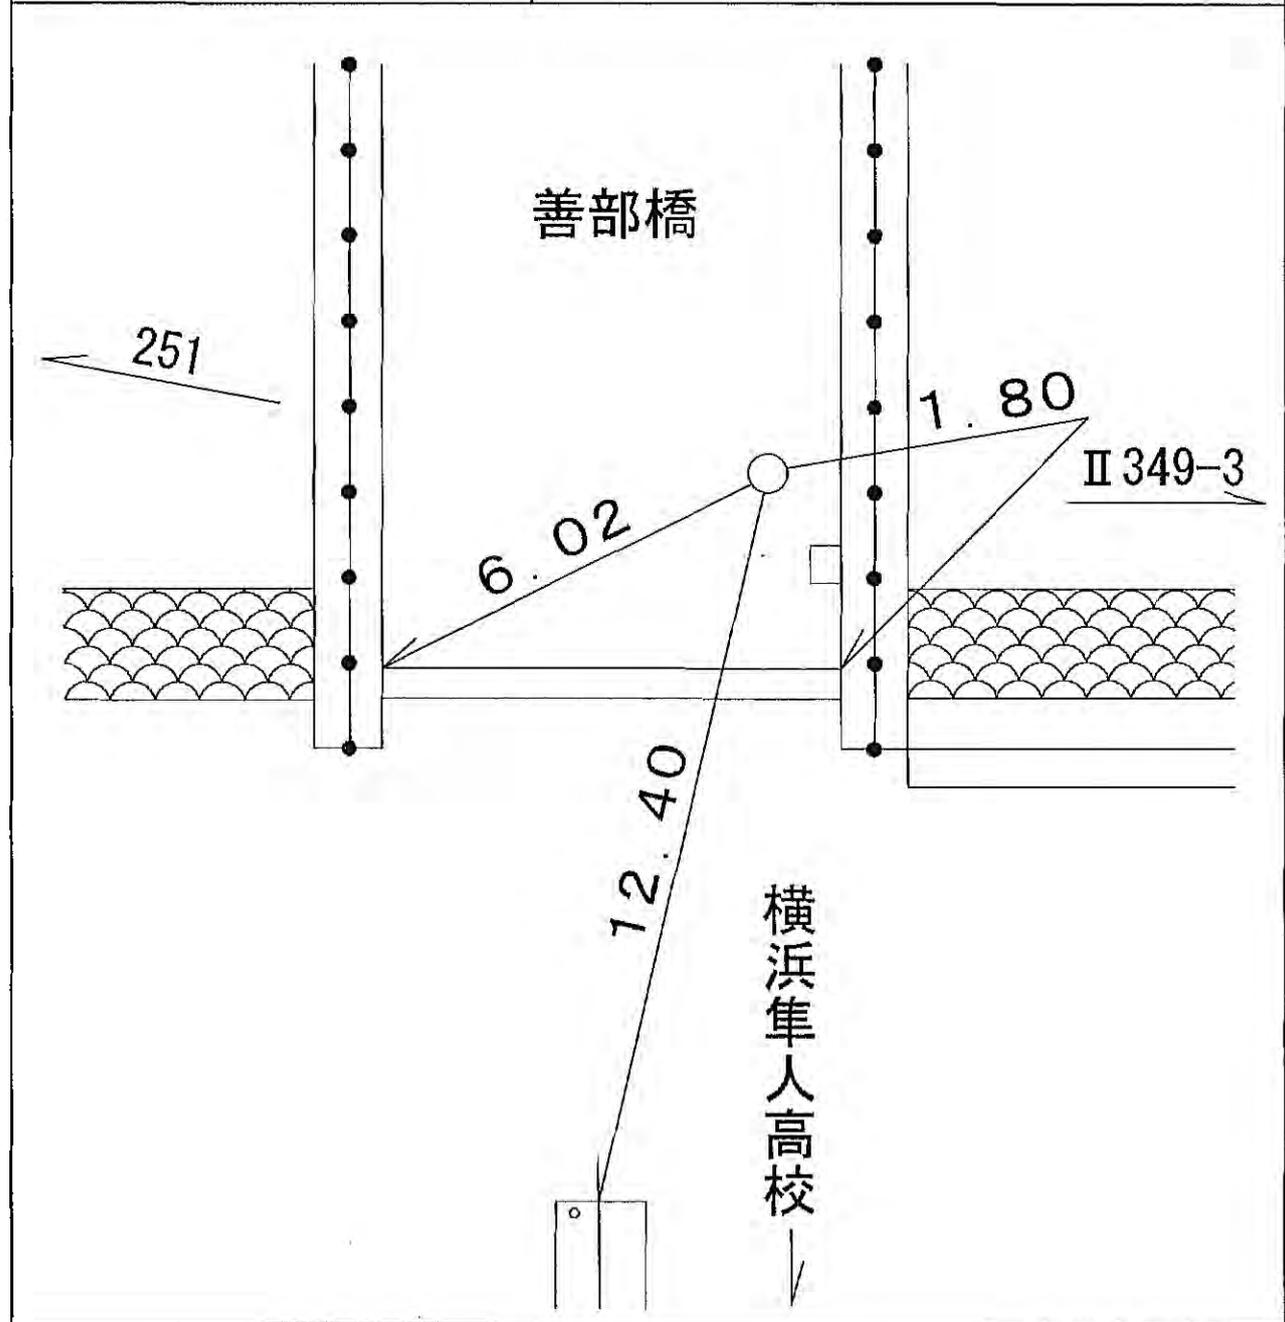

所在地

旭区善部町一二六番地先

標識ノ種類

金属標・鋸・木杭

キザミ


点番号

15

線番号

II 349

要 図

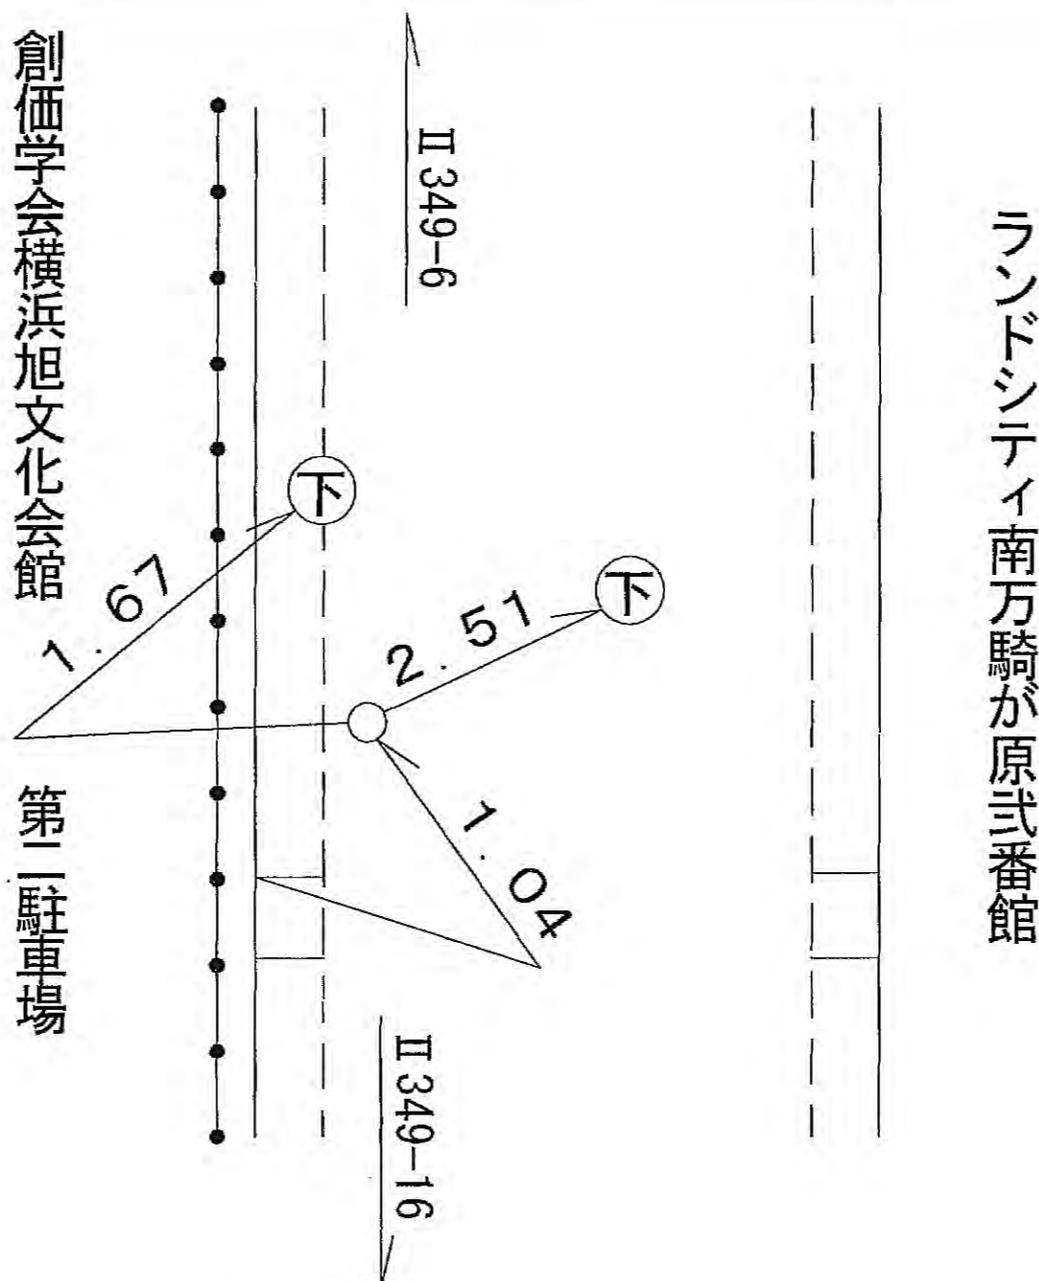

所在地

旭区善部町一一七番地先

標識ノ種類

金属標・鋸・木杭

キザミ


点番号

16

線番号

II349

要 図

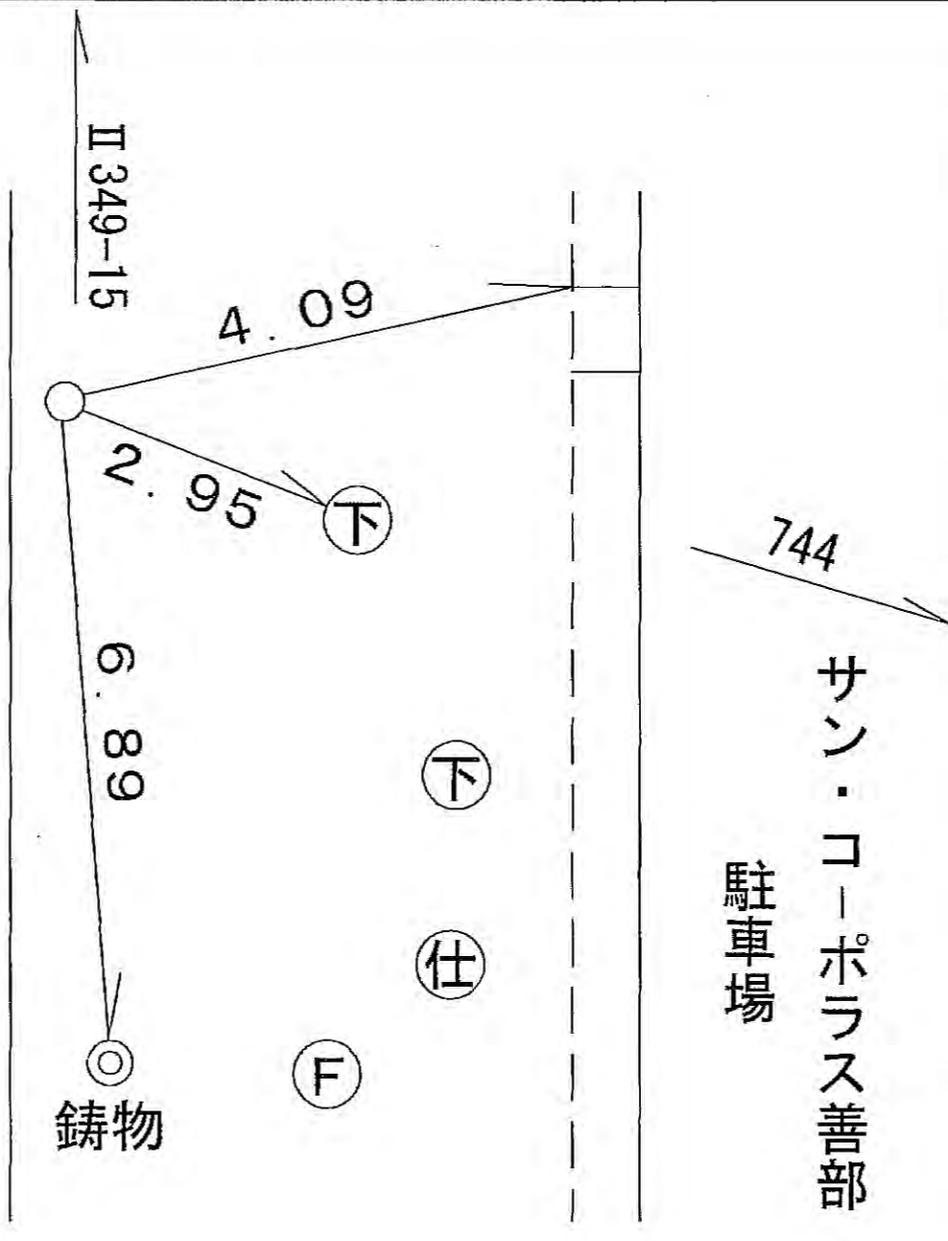

善部の森

鋳物

サン・コーポラス善部  
駐車場