

線番号	点番号	標識ノ種類	所在地
II 350	3	木杭。標石。刻印	旭区柏町一二七番地先
要	☒	鋳。鑄物杭 金属標	


所在地

旭区善部町一六番地先

標識ノ種類

木杭。標石。刻印

鋌。鑄物杭 金属標

線番号

II 350

点番号

4

要

図

106

298

SM

SM

6.4

SM


3.76

8.25

駐車場

II 350-5

TP

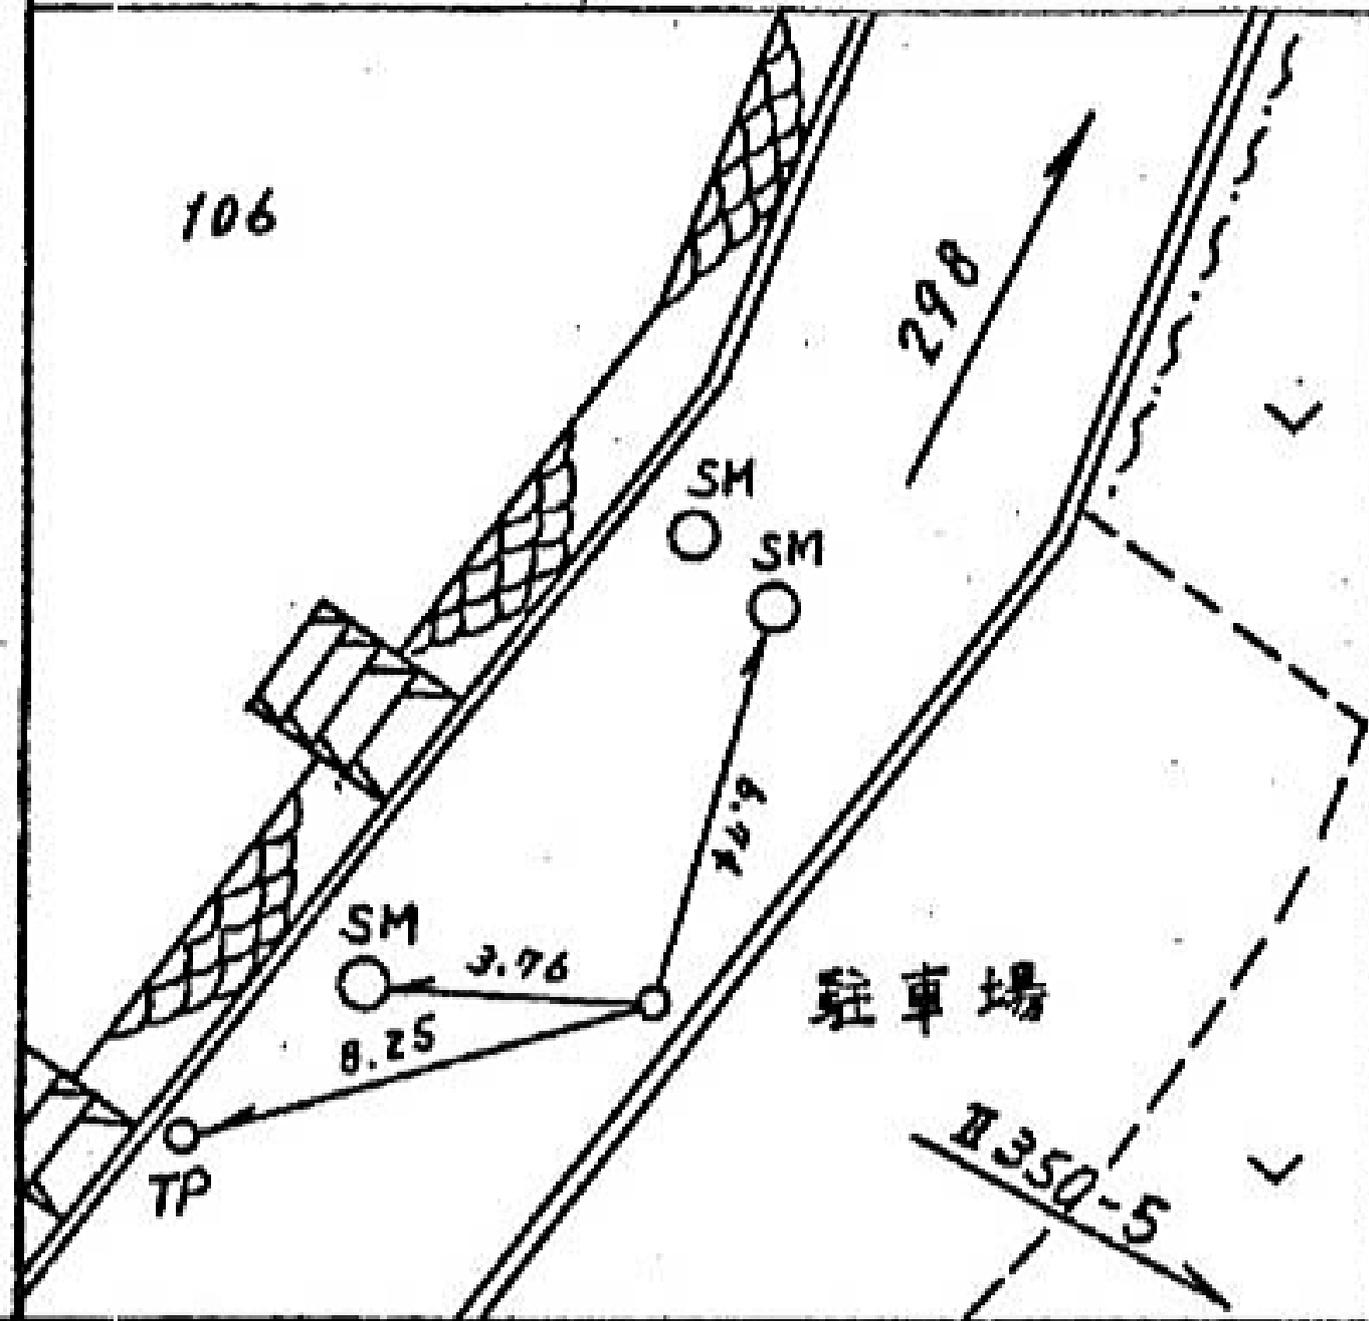

所在地

旭区万騎ヶ原八八―七番地先

標識ノ種類

木杭。標石。刻印

鋳。鑄物杭 金屬標

点番号

6

線番号

II 350

要

図

88-7

SM



6.26

1.95

SM

6.30

300

万騎


ヶ原

第十八号

II 350-7

万騎ヶ原
第十八号

越中屋
酒店

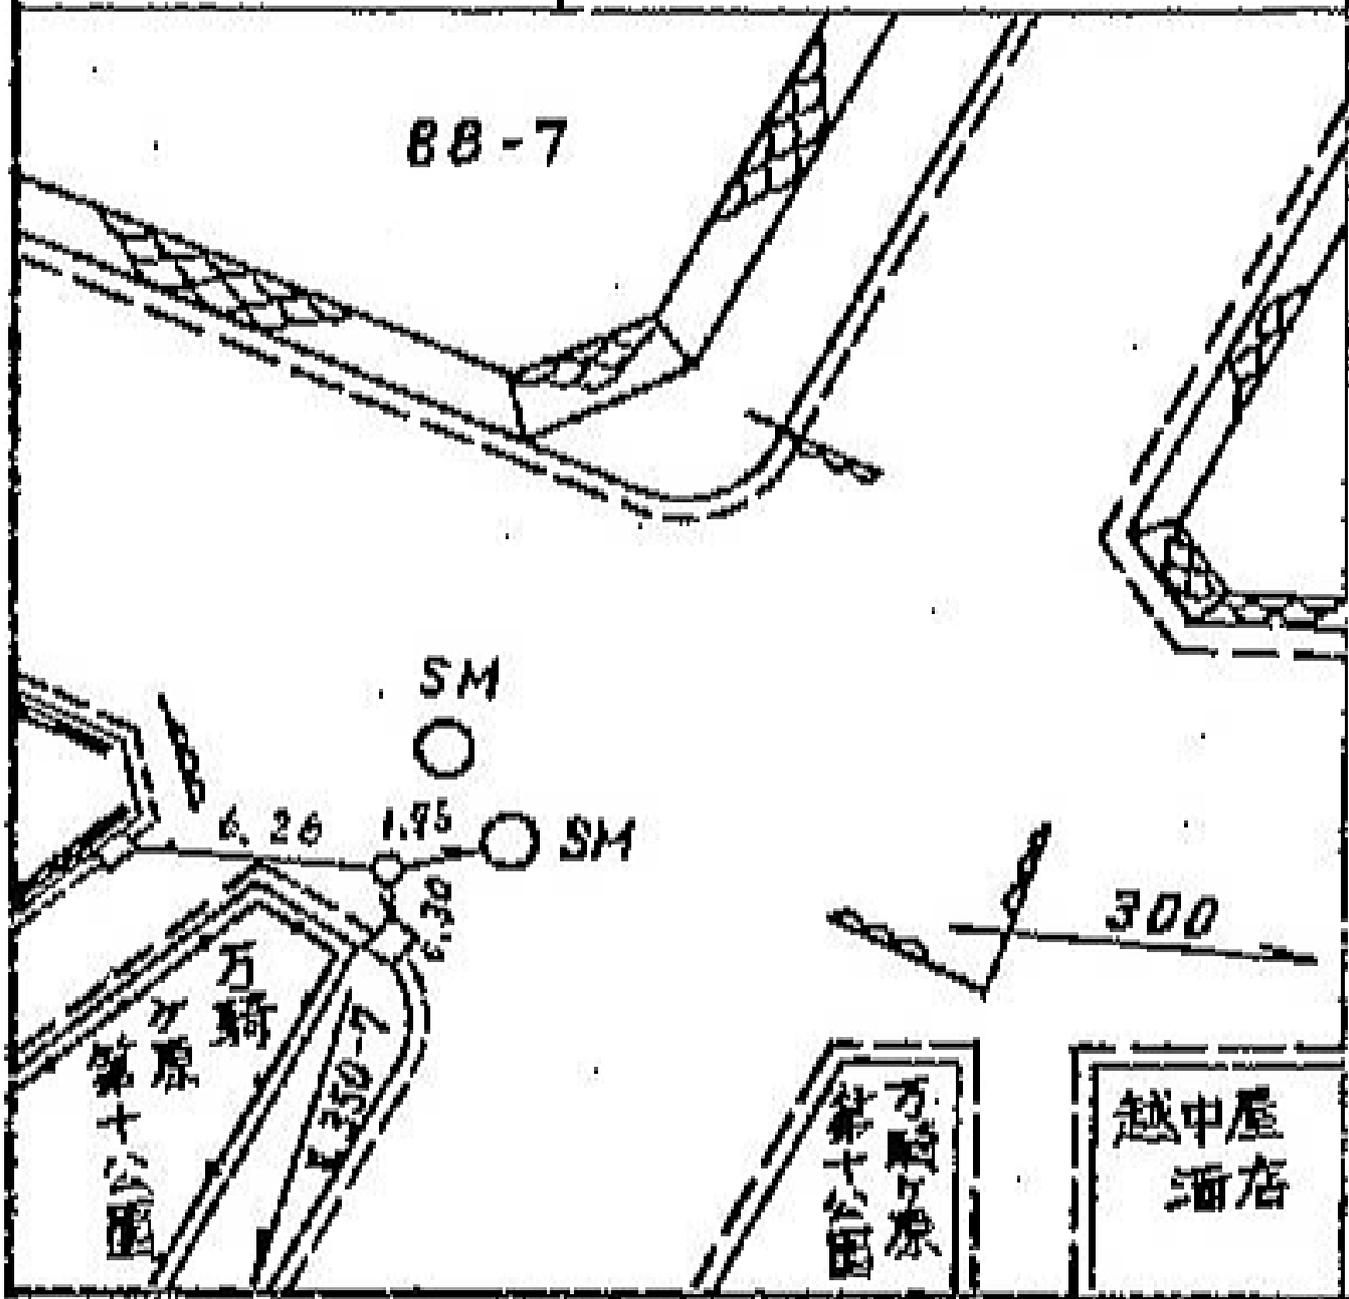

所在地

旭区万騎ヶ原一四五―三番地

標識ノ種類

木杭。標石。刻印

鋌。鑄物杭 金属標


点番

7

線番号

II 350

要

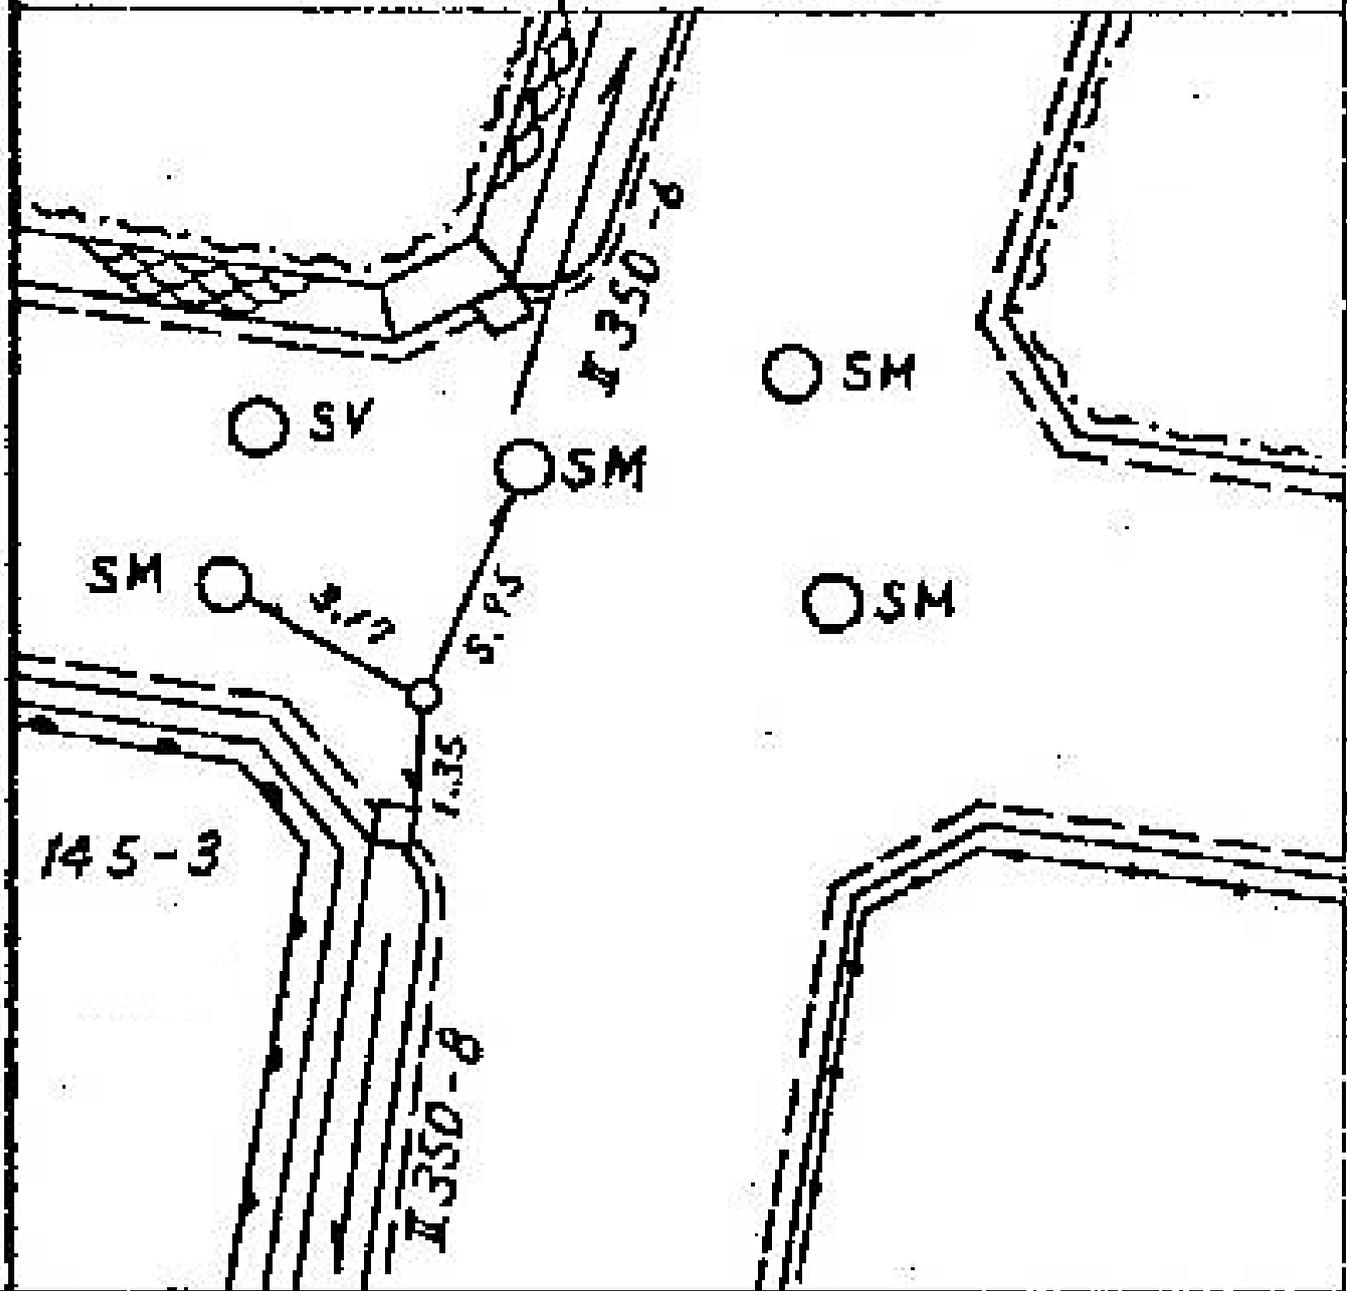

所在地

旭区柏町二三―二番地先

標識ノ種類

木杭。標石。刻印

鋌。鑄物杭 **金属標**

線番号

点番号

II 350

8

要



(有)
舊田差表

(カ)

II 350-7

SM

SM

3.40

3.70



1.57

O EP

II 350-9

23-2

(カ)

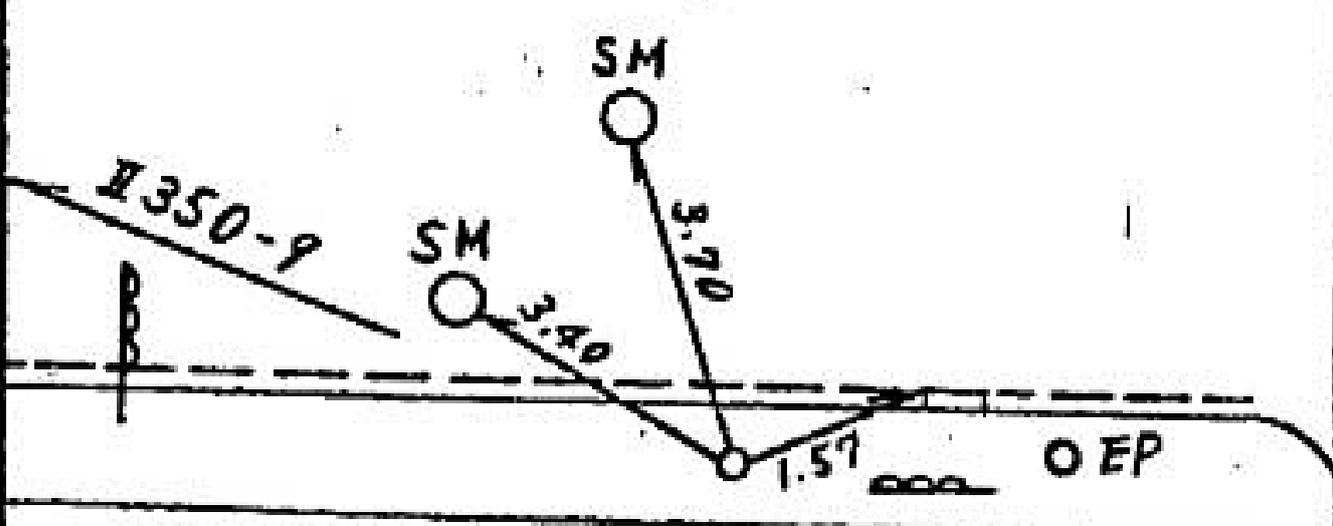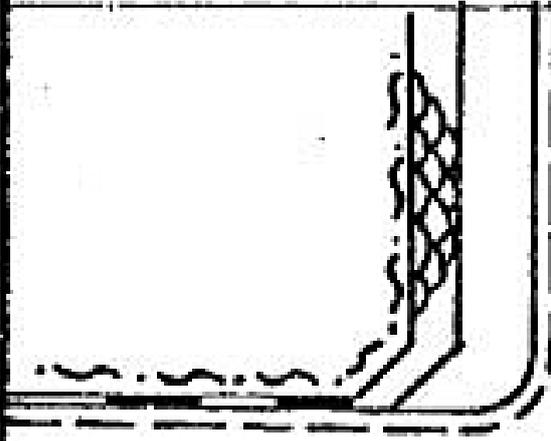

所在地

旭区万騎ヶ原一四六一八番地先

標識ノ種類

木杭。標石。刻印

鋳。鑄物杭 金属標

点番号


9

線番号

II 350

要

図

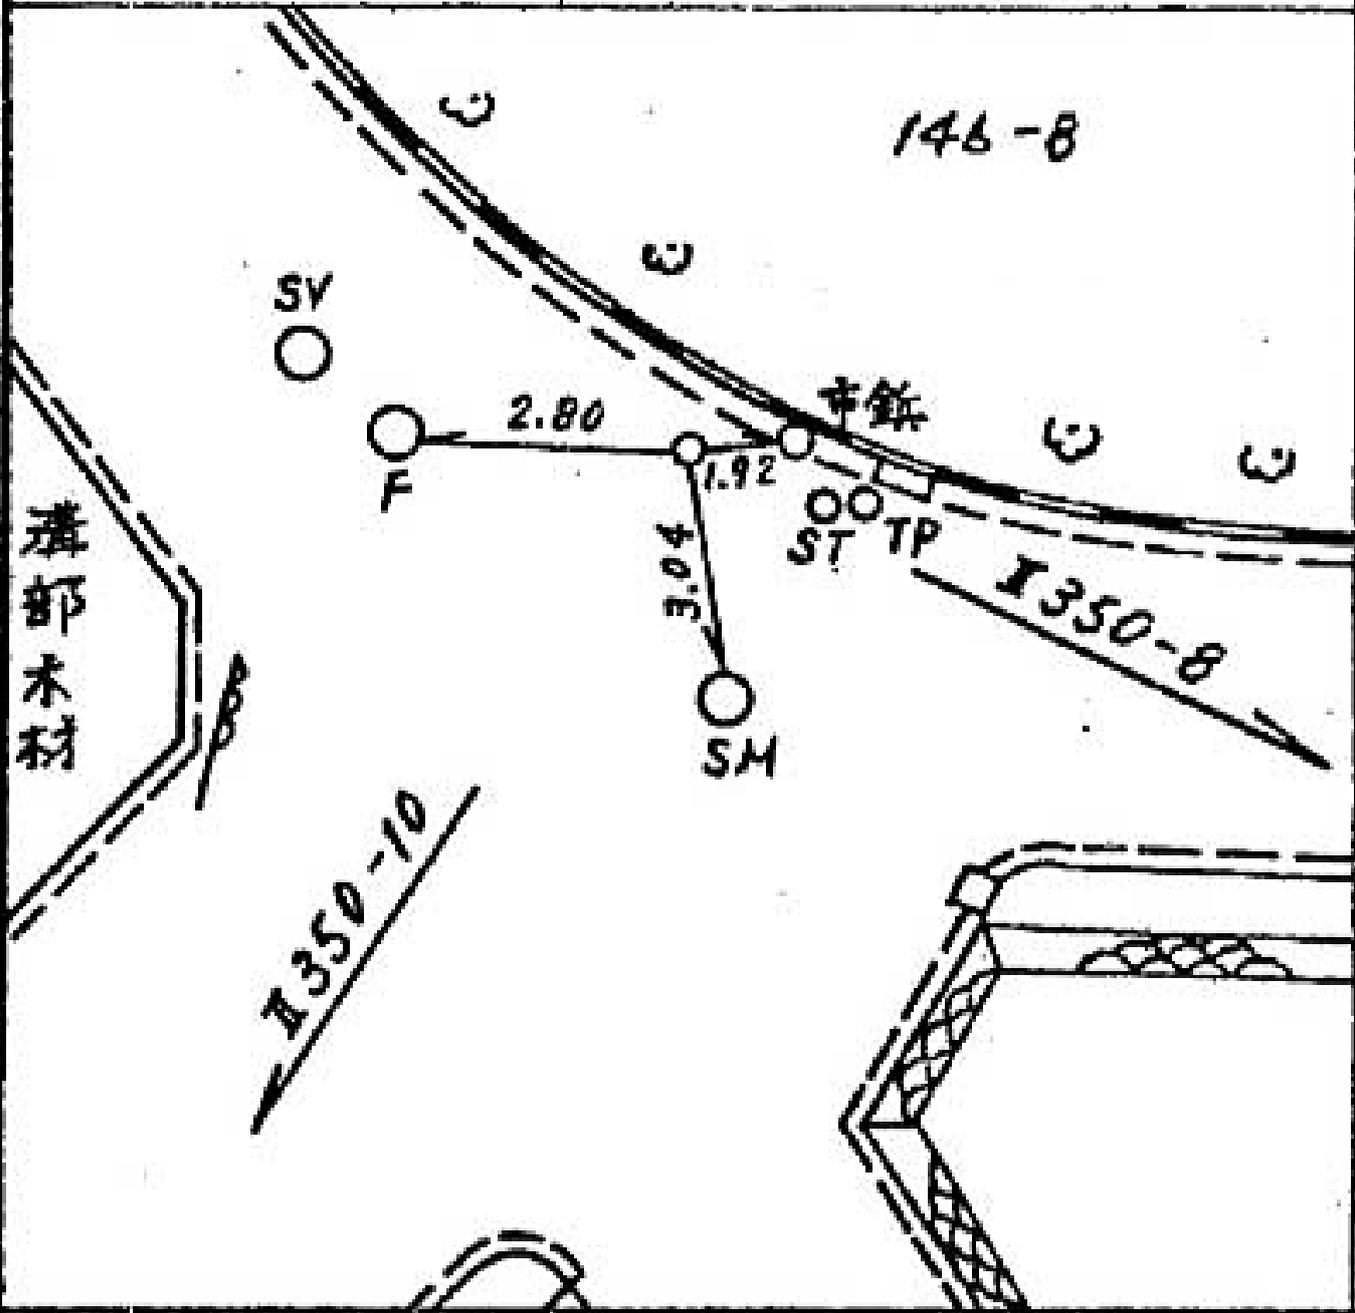

所在地

旭区柏町一七番地先

標識ノ種類

木杭。標石。刻印

紙。鑄物杭 **金属標**

点番号


10

線番号

II 350

要

図

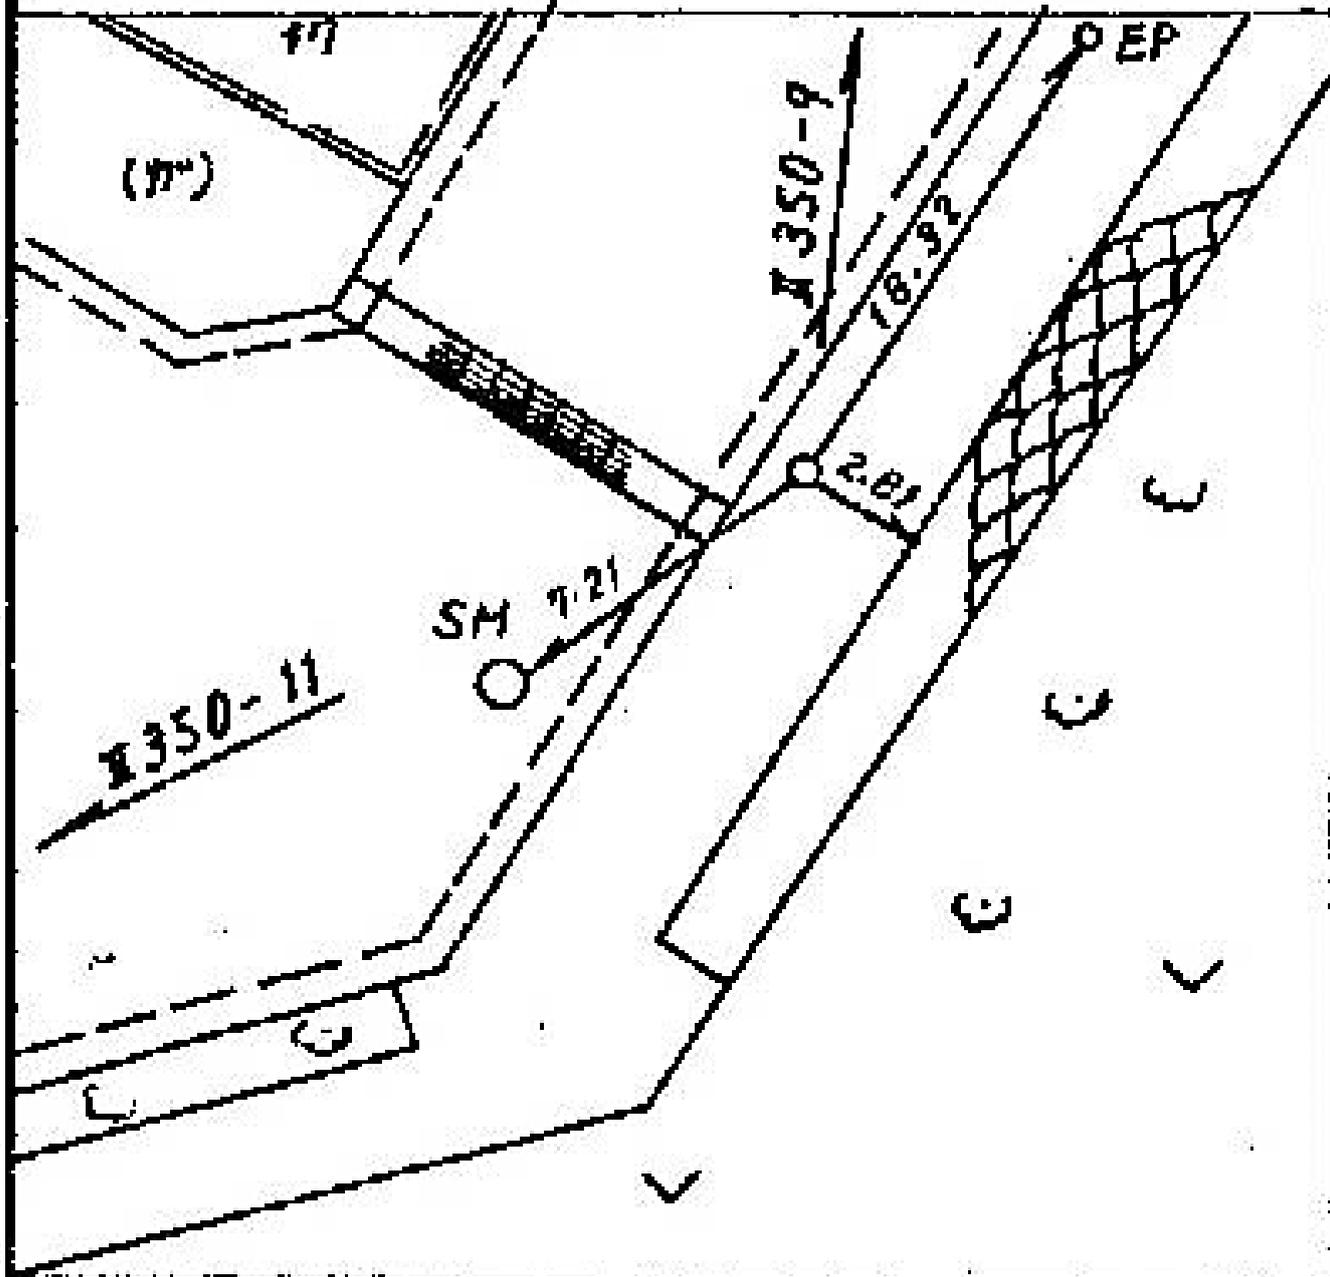

所在地

旭区柏町一三五番地先

標識ノ種類

木杭。標石。刻印

鎮。鑄物杭 金属標

線番号

II 350


点番号

11

要

図

135
空地

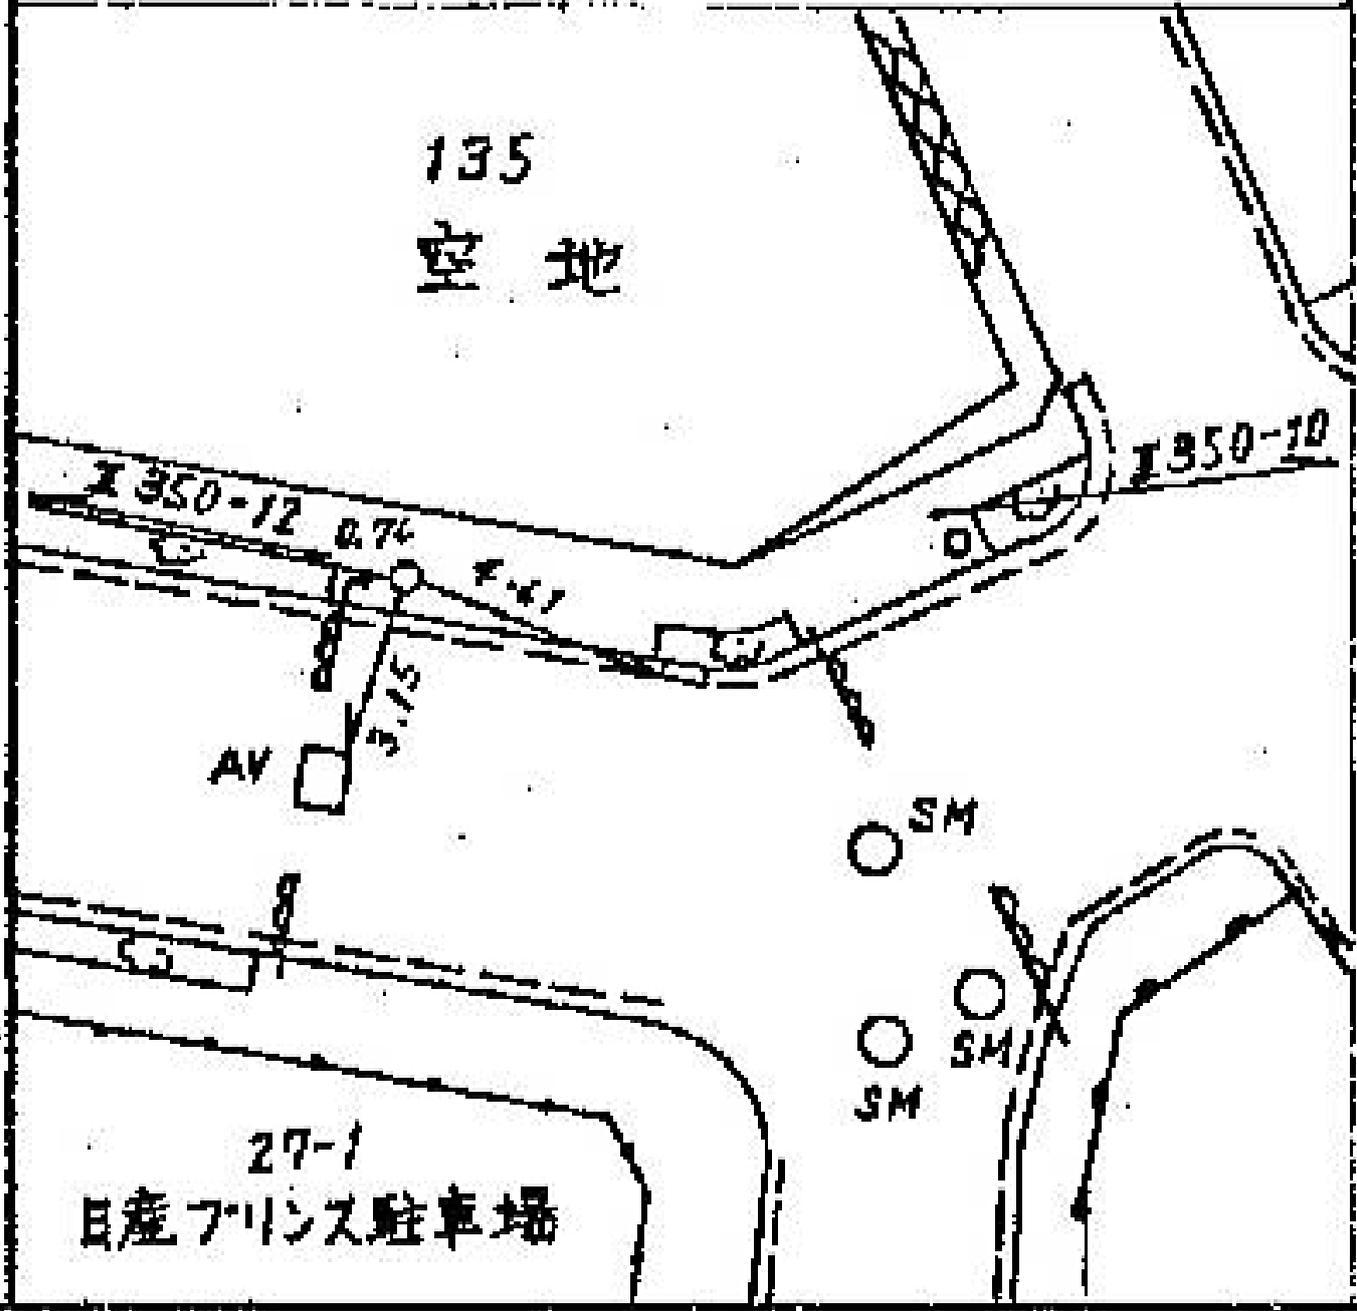

線番号	点番号	標識ノ種類	所在地
II 350	12	木杭。標石。刻印	旭区柏町一三一一番地先
要	☒	鋳。鑄物杭 金属標	
<div style="text-align: center; border: 1px solid black; padding: 5px; margin-bottom: 10px;">131-1 YMCA</div> <p style="text-align: center;">○ SM</p>			

所在地

旭区柏町四五―六番地先

標識ノ種類

金属標・鋳・木杭

キザミ


点番号

13

線番号

II350

要 図

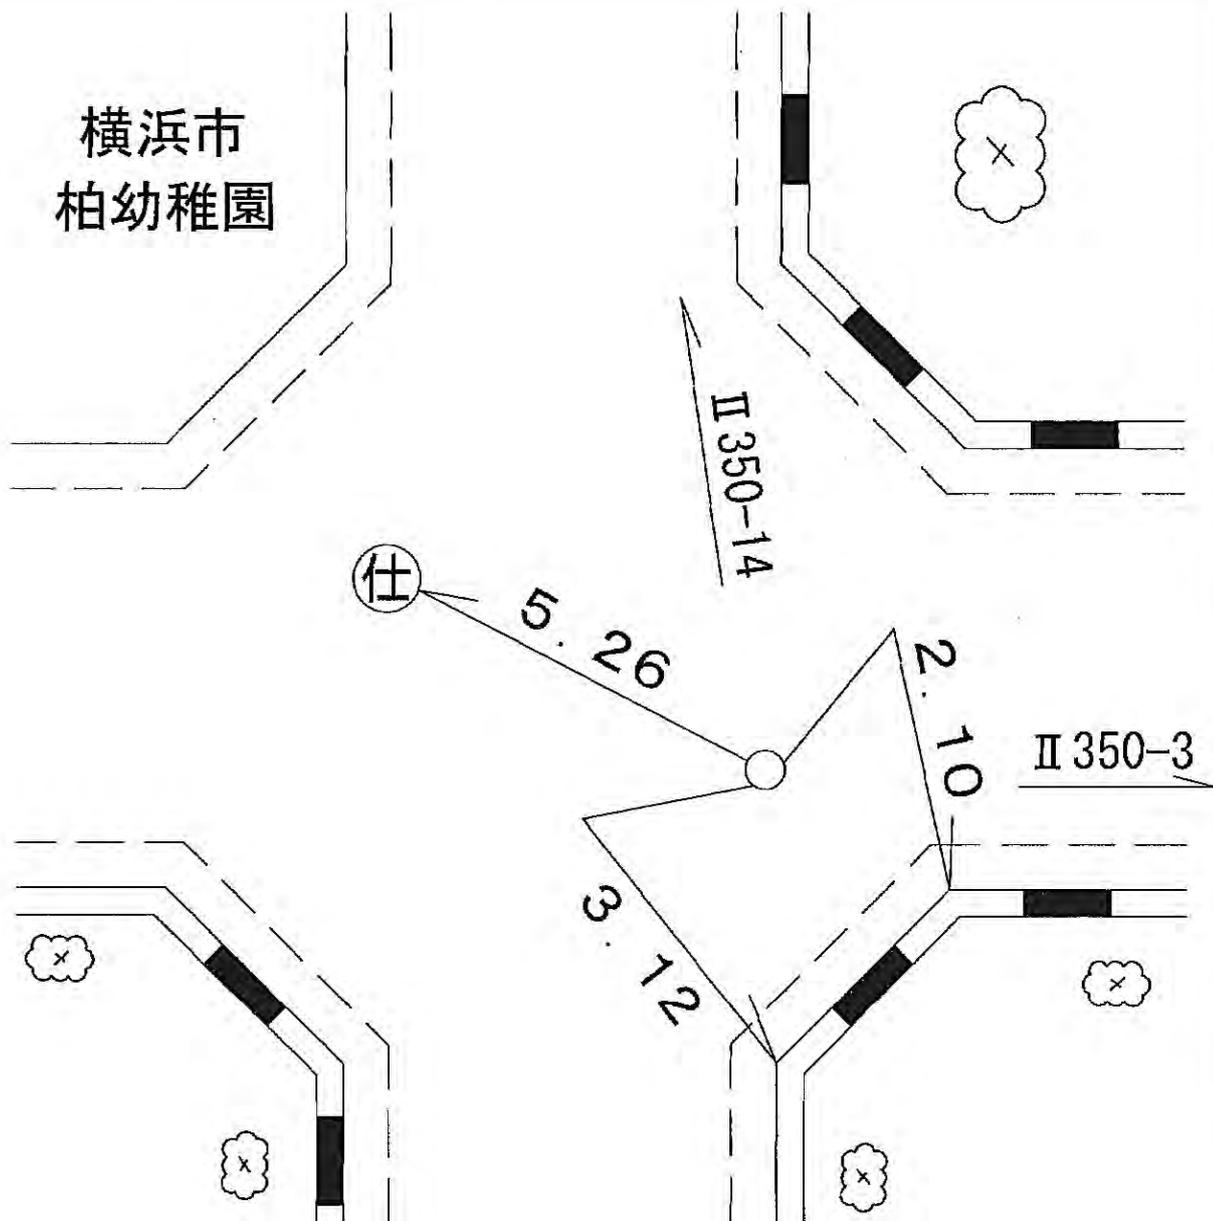

所在地

旭区善部町一一七番地先

標識ノ種類

金属標・鋸・木杭

キザミ


線番号

II350

点番号

14

要 図

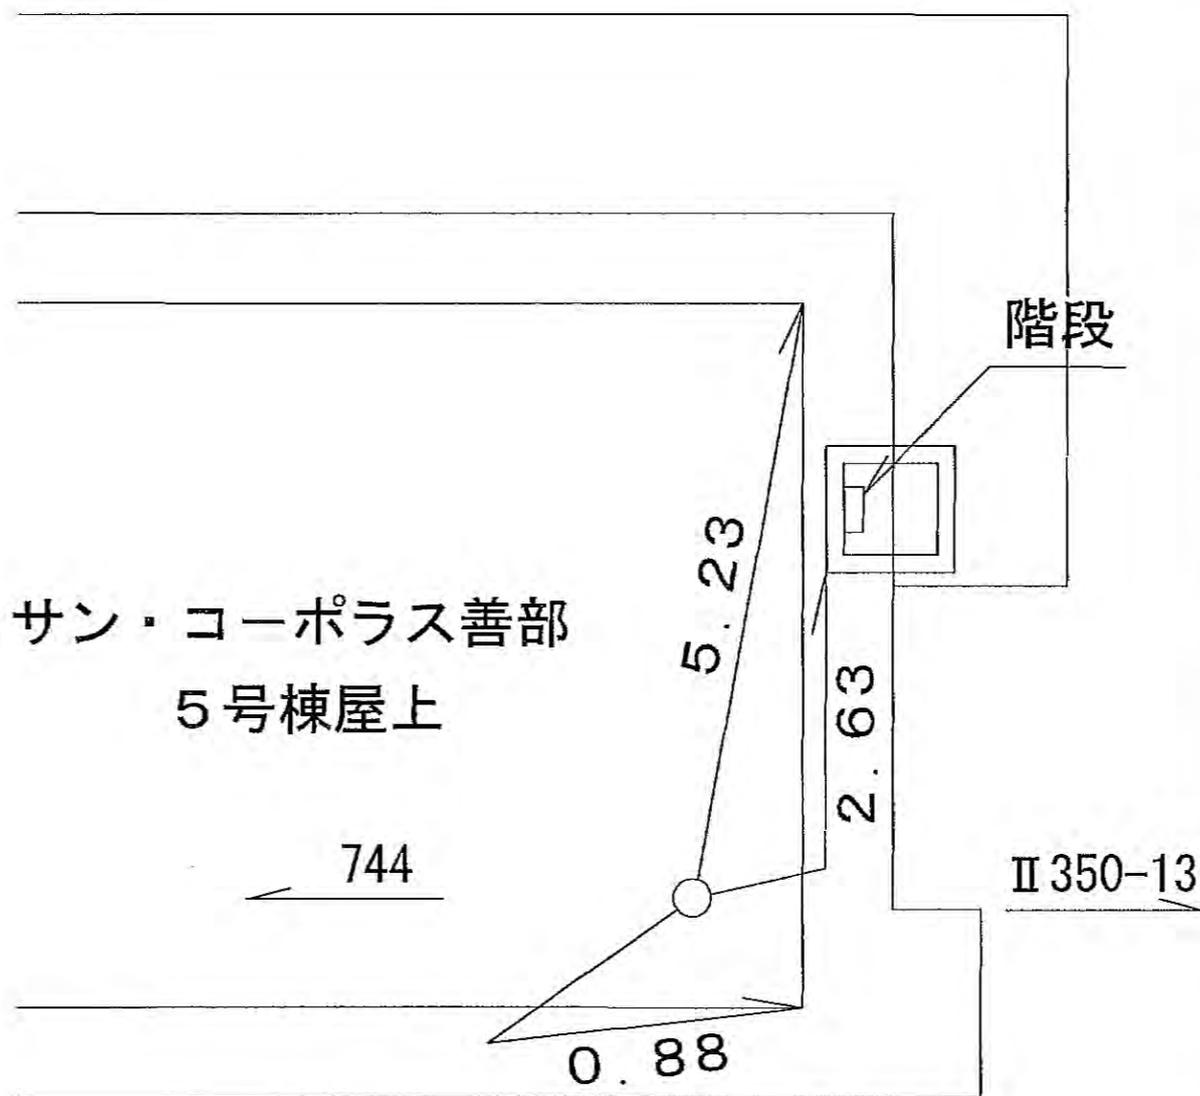

所在地

港南区丸山台三丁目三番地先

標識ノ種類

木杭。標石。刻印

鋳。鑄物杭 **金属標**

線番号

II 351

点番号


- 3

要

図



線番号	点番号	標識ノ種類	所在地
IL351	-6	木杭。標石。刻印	港南区野庭町五九八一一番地先
要	図	鉄。鑄物杭 金属標	

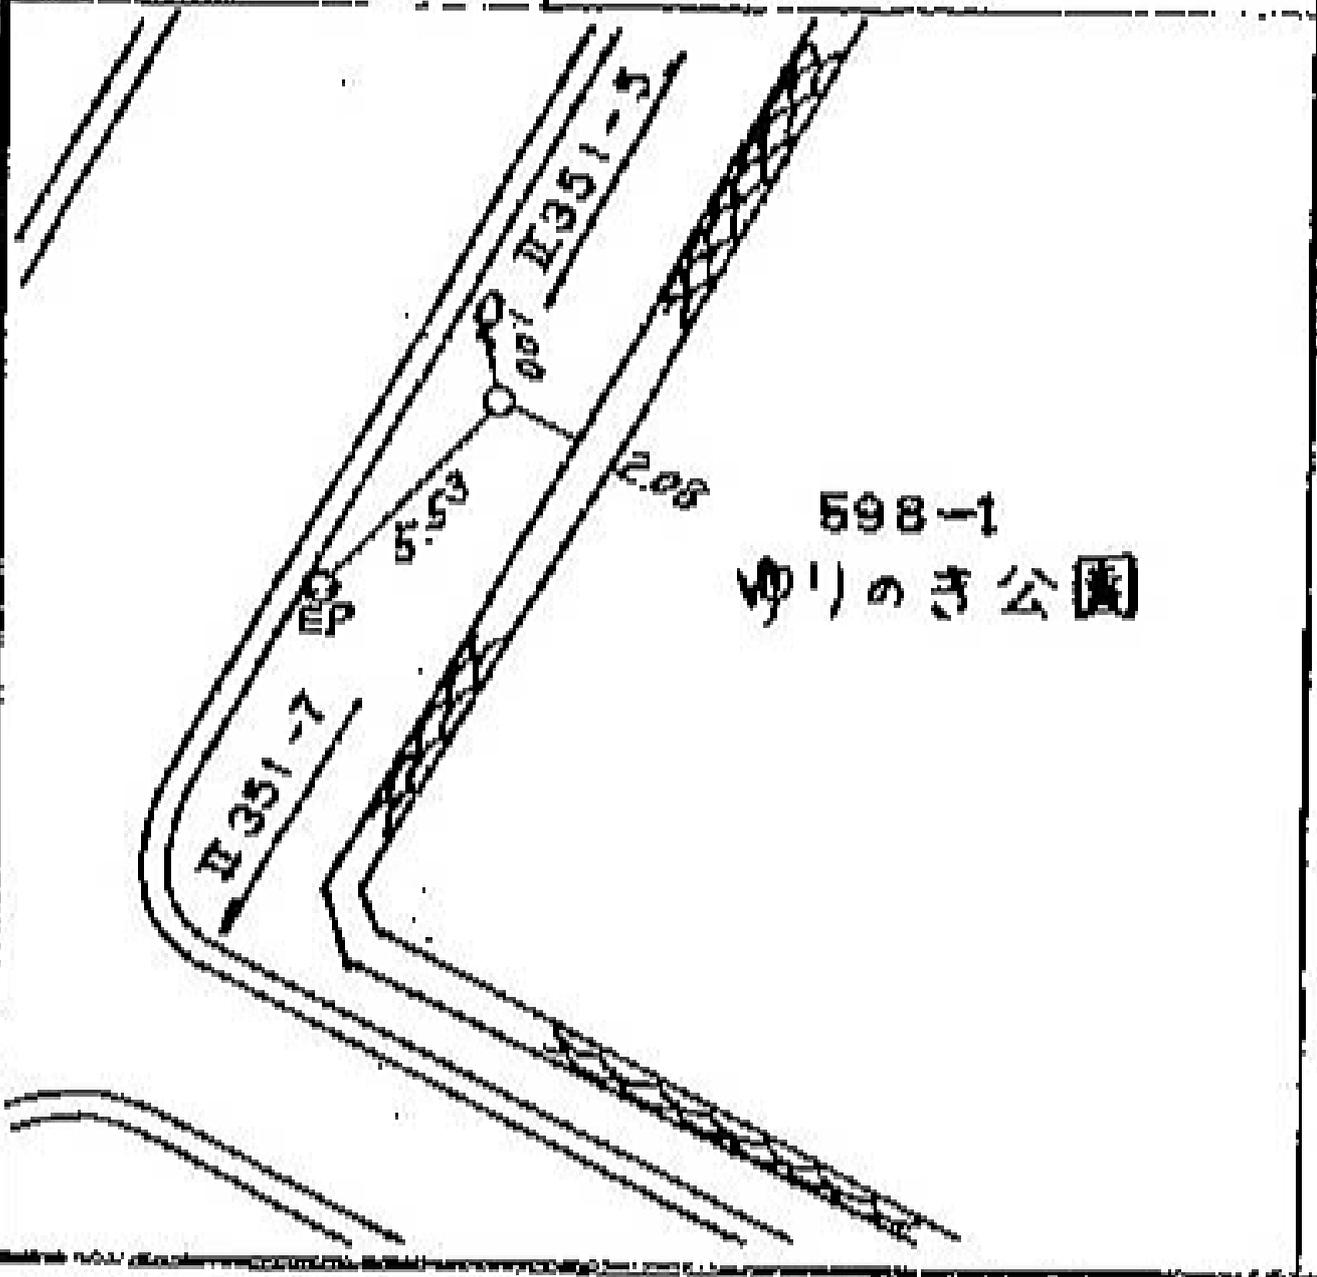

所在地

港南区野庭町六〇〇番地先

標識ノ種類

木杭。標石。刻印

鋳。鑄物杭 **金属標**

線番号


II 351

点番号


- 7

要

図

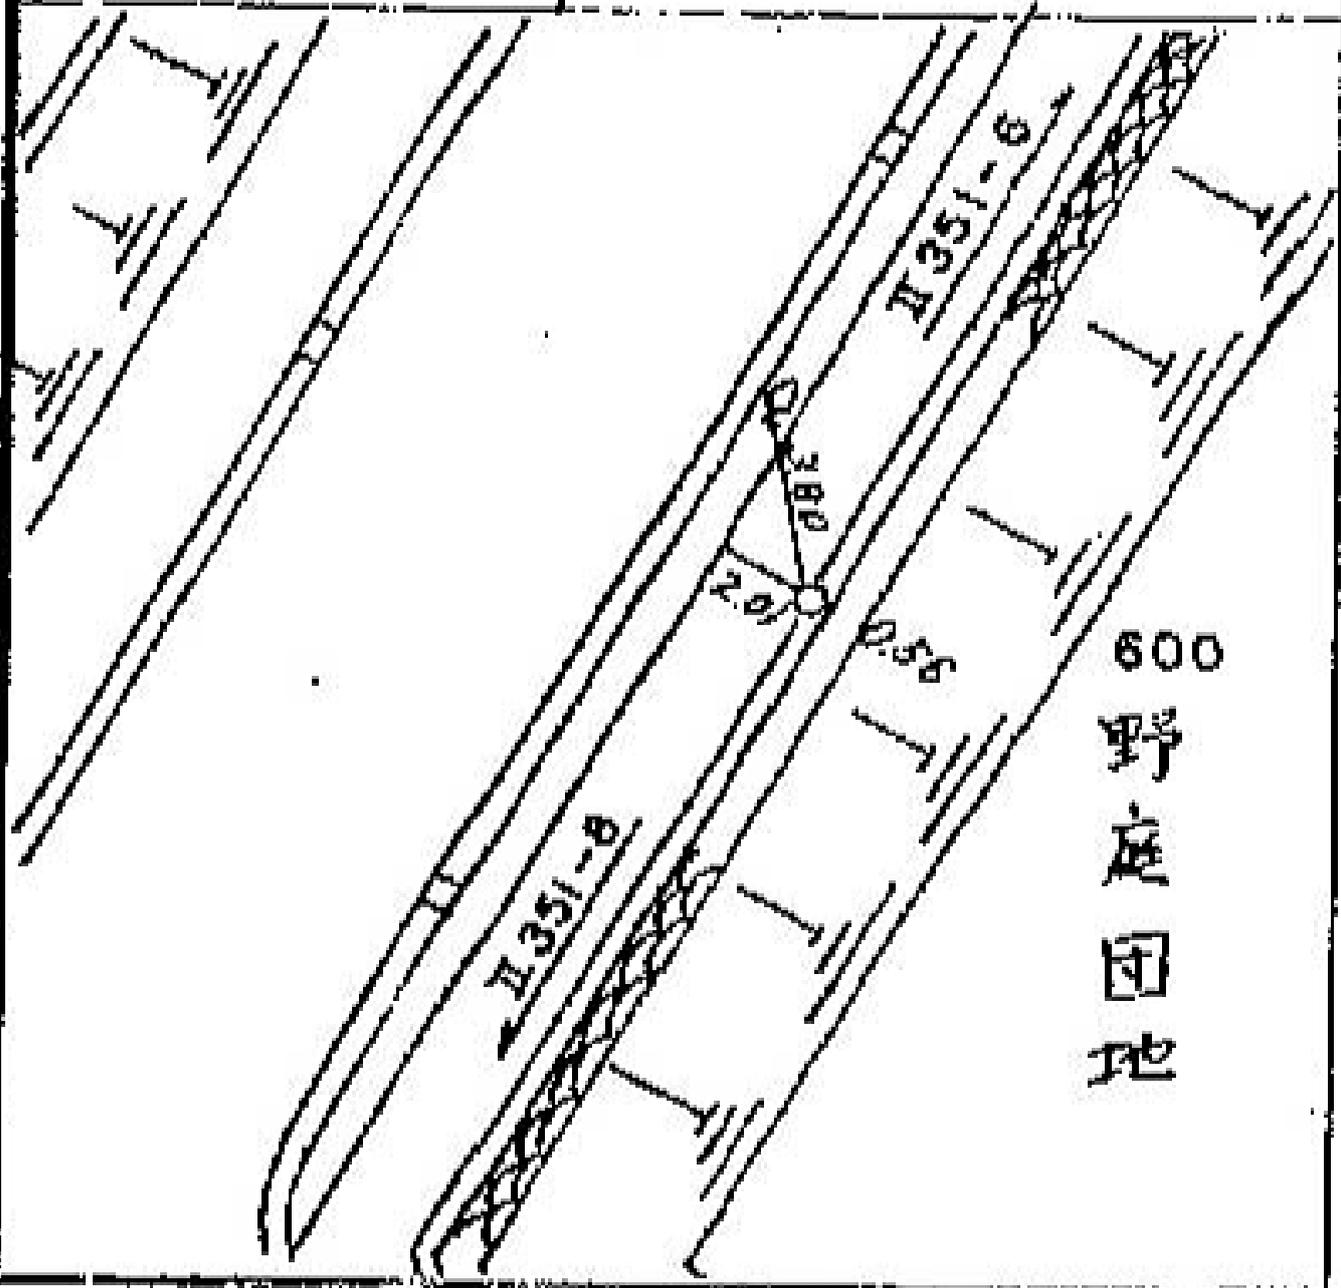


線番号	点番号	標識ノ種類	所在地
II 351	- 8	木杭。標石。刻印	港南区野庭町六〇二番地先
要 図		鋳。鑄物杭 金属標	

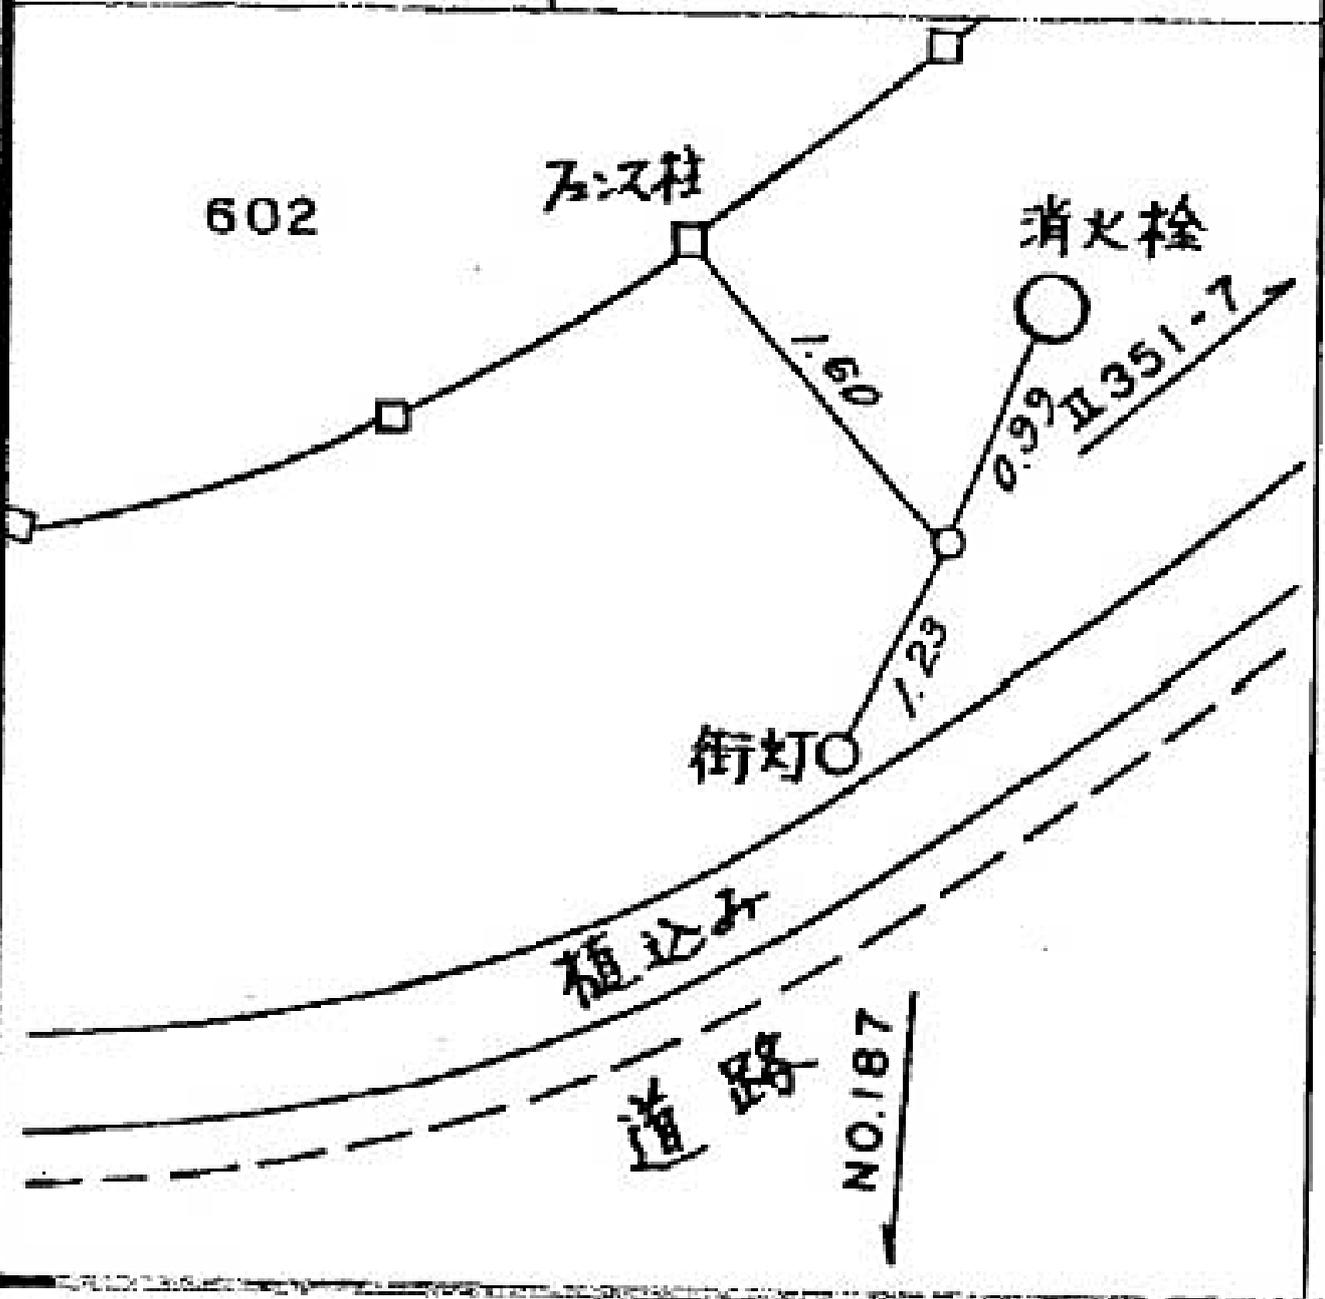


線番号	点番号	標識ノ種類
II 351	14	<div style="border: 1px solid black; border-radius: 50%; padding: 5px; display: inline-block;">金属標</div> 。鋏。木杭
要 図		キザミ

所在地
港南区丸山台二丁目一―一番地先

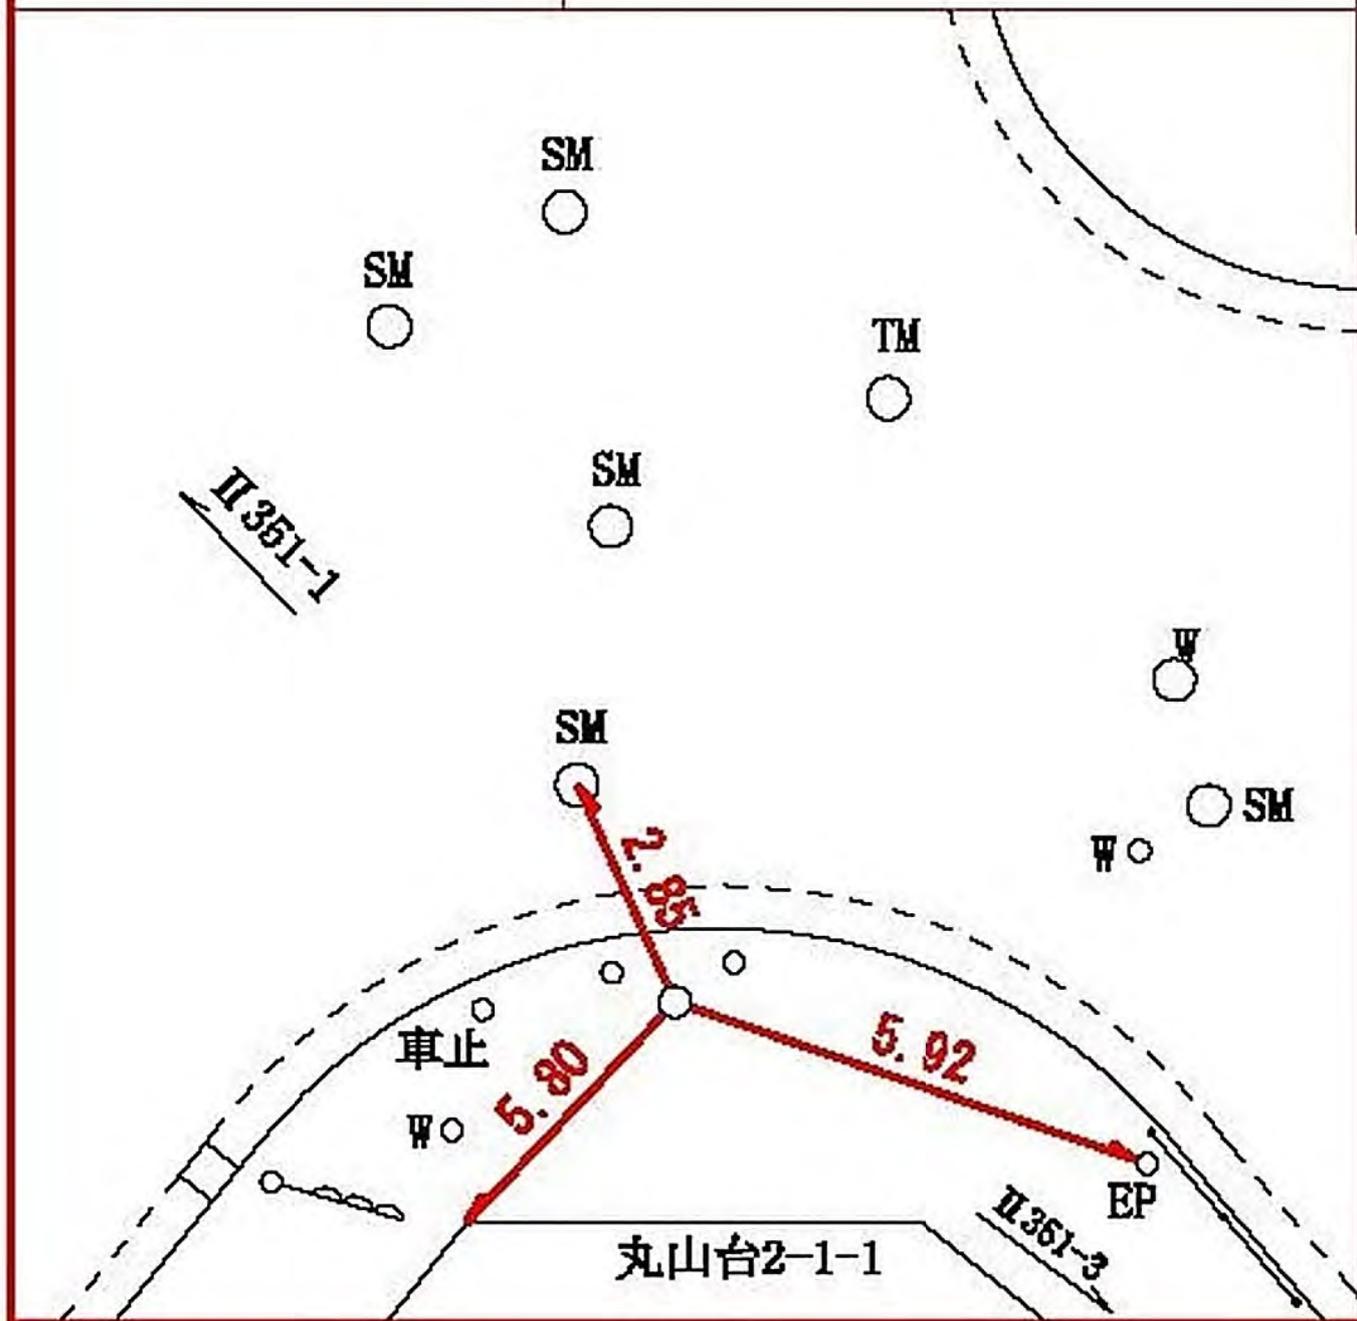

線番号	点番号	標識ノ種類
II 351	16	<div style="border: 1px solid black; border-radius: 50%; padding: 2px; display: inline-block;">金属標</div> 。鋳。木杭
要 図		キザミ

所在地
港南区野庭町三三八番地先

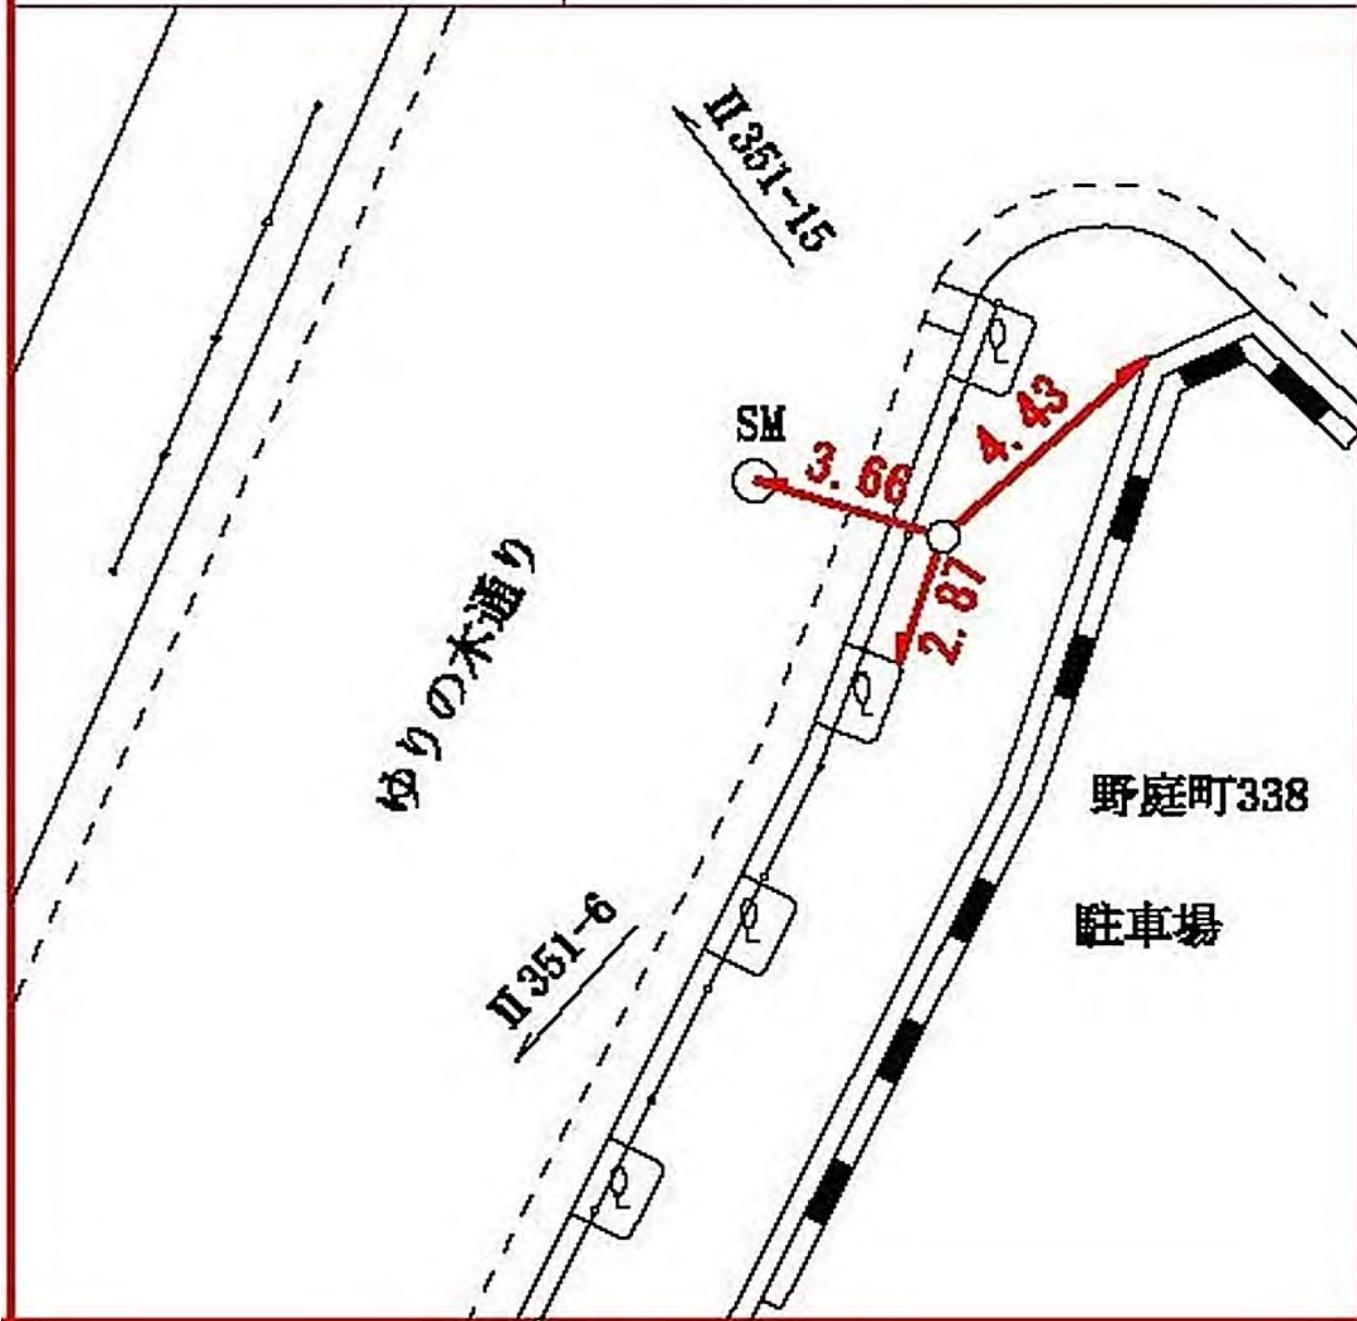

所在地

港南区港南五丁目二二三番地先

標識ノ種類

木杭。標石。刻印

紙。铸物杭 **金属標**


区画番号

一

線番号

II352

要

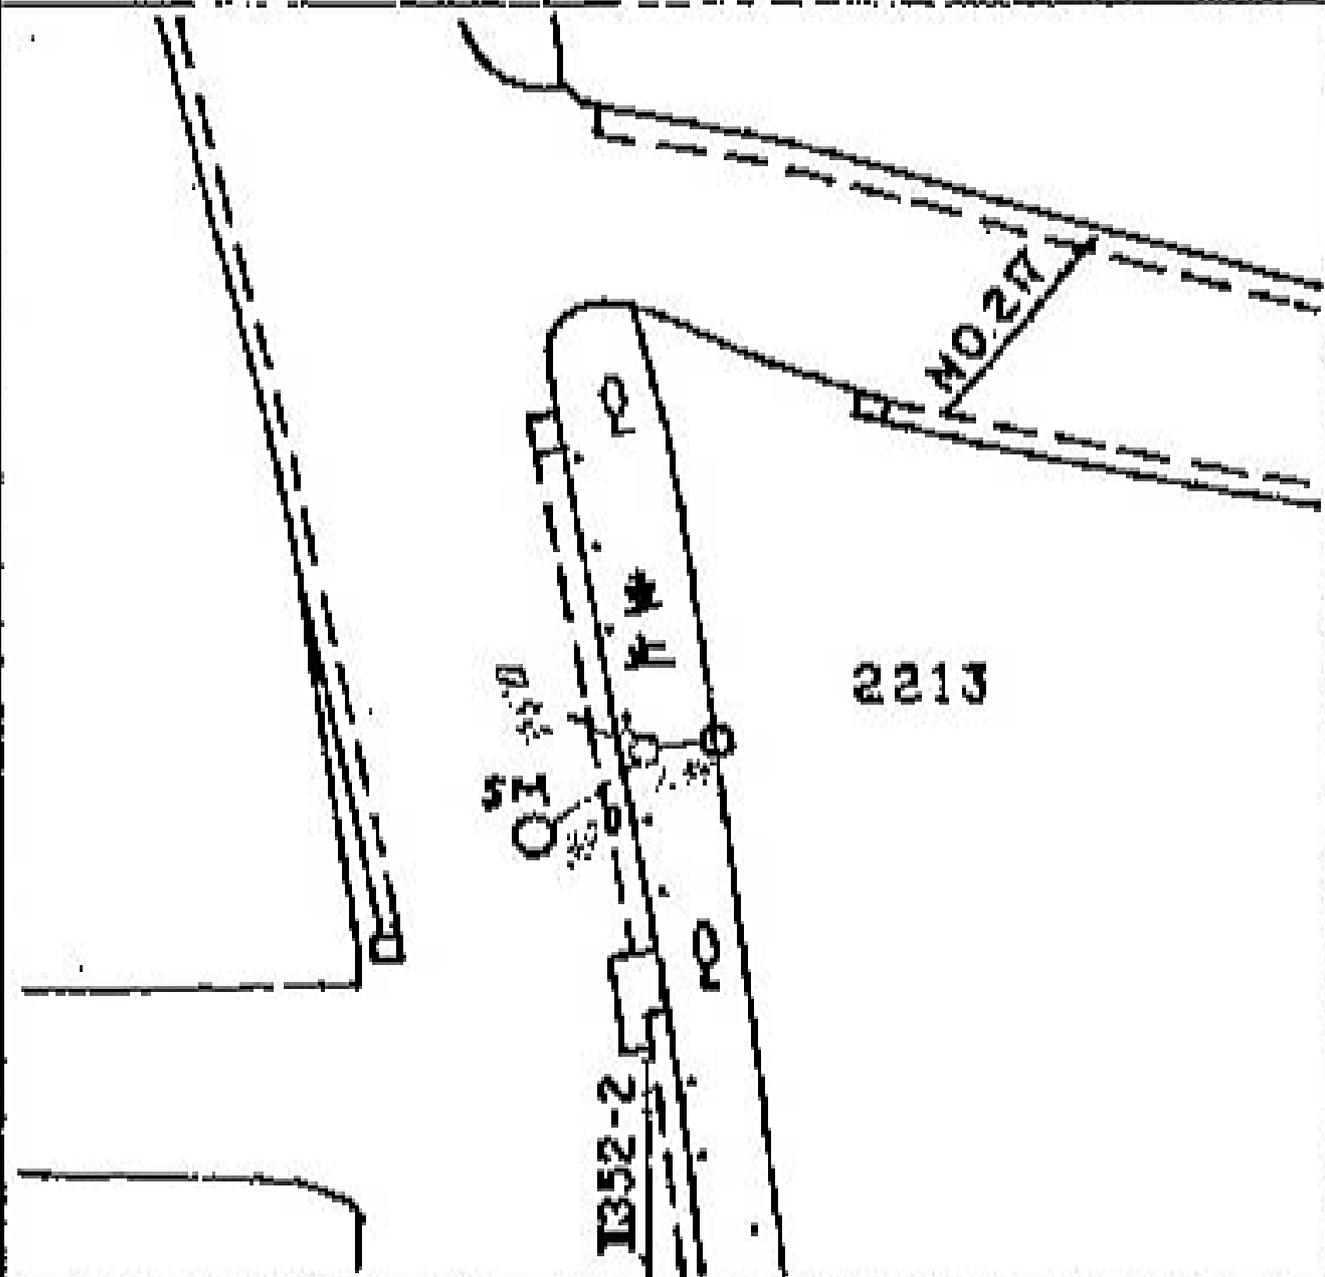

所在地

港南区港南五丁目二二九番地先

標識ノ種類

木杭。標石。刻印

鋳。鑄物杭




線番号

II 352


点番号

- 2

要

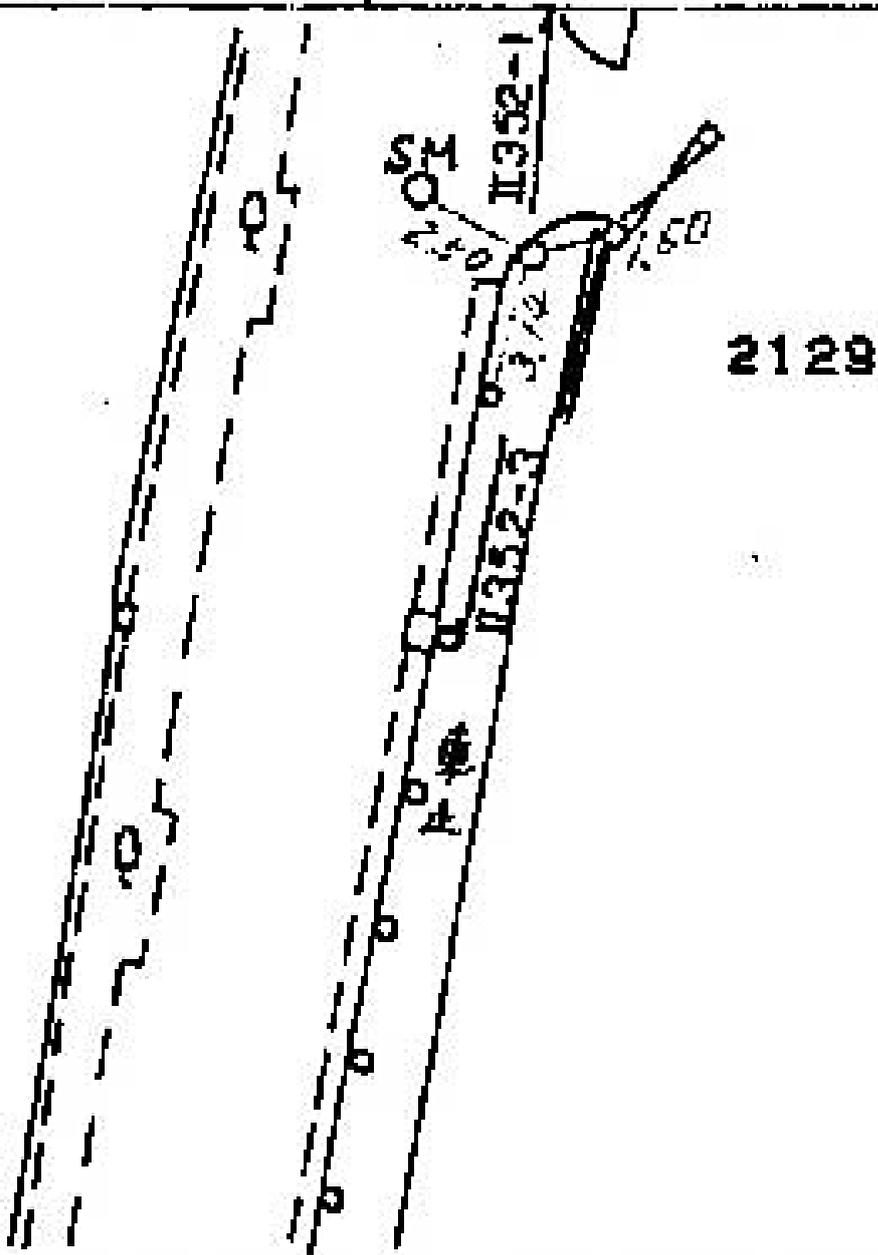


線番号	点番号	標識ノ種類	所在地
II 352	- 3	木杭。標石。刻印 - 鉄。鑄物杭 金属標	港南区港南五丁目二五二九番地先
要 図			

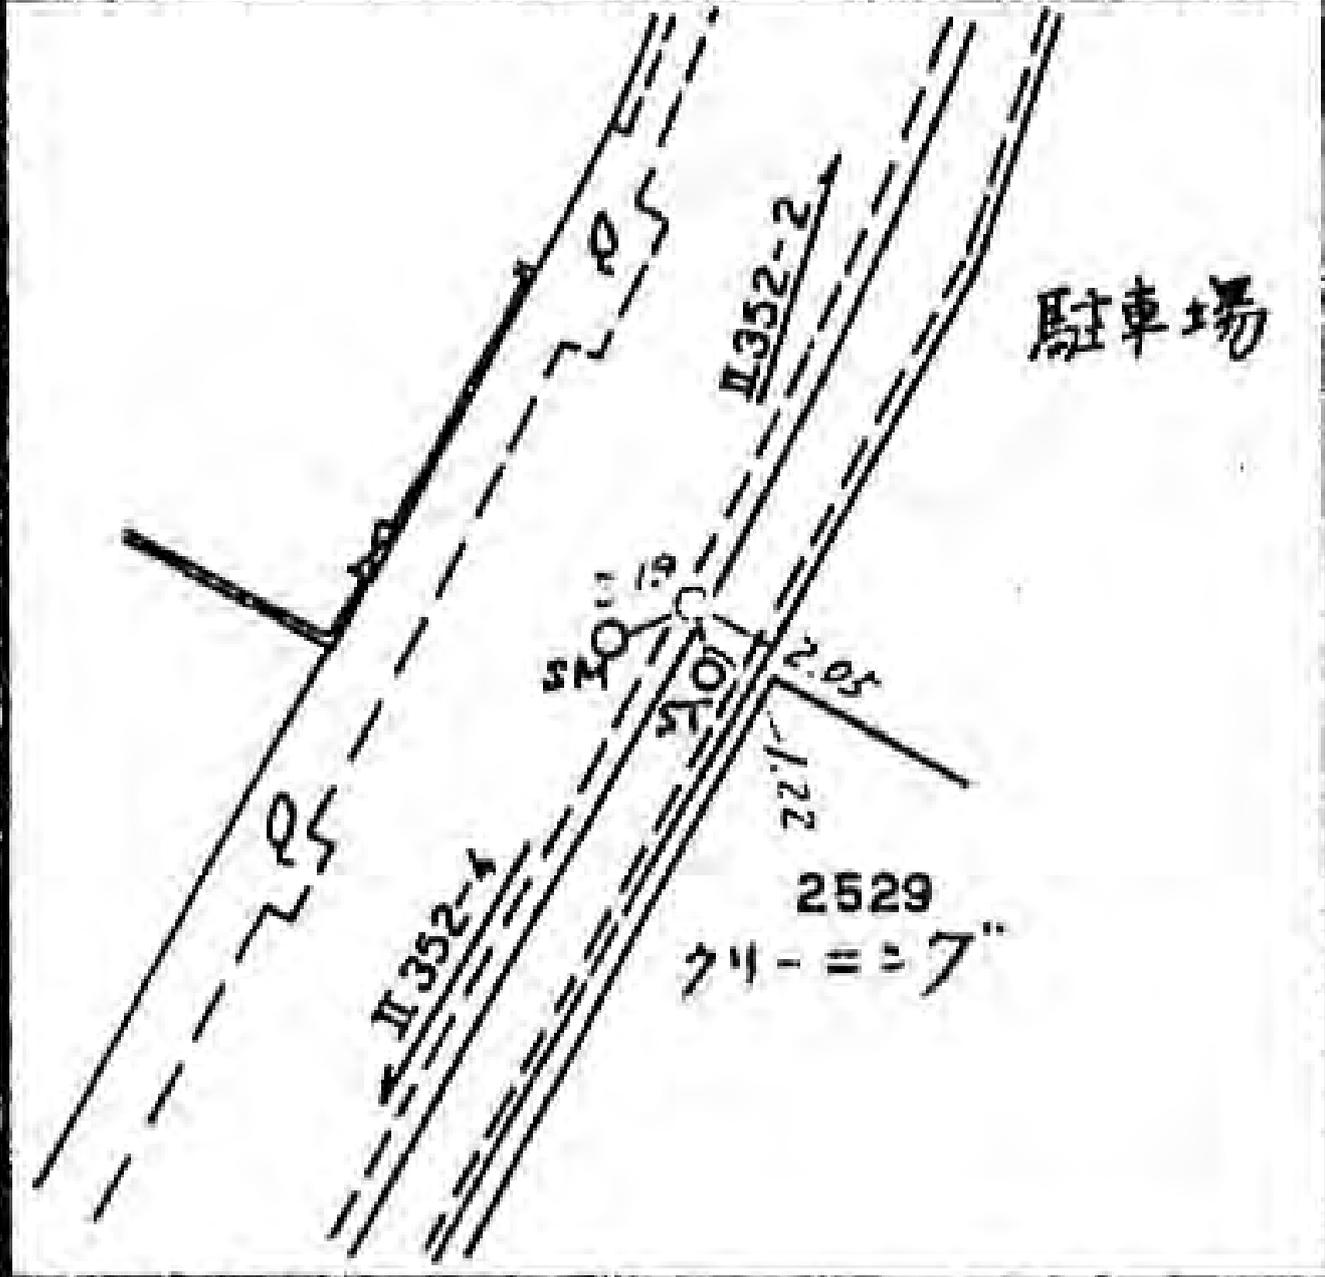


線番号	点番号	標識ノ種類	所在地
II 352	- 5	木杭。標石。刻印	港南区港南六丁目二四六七番地先
要	図	鋳。鑄物杭 金属標	

線番号	点番号	標識ノ種類	所在地
II 352	- 6	木杭。標石。刻印	港南区港南六丁目二四二〇番地先
要 図		鋳。鑄物杭 金属標	

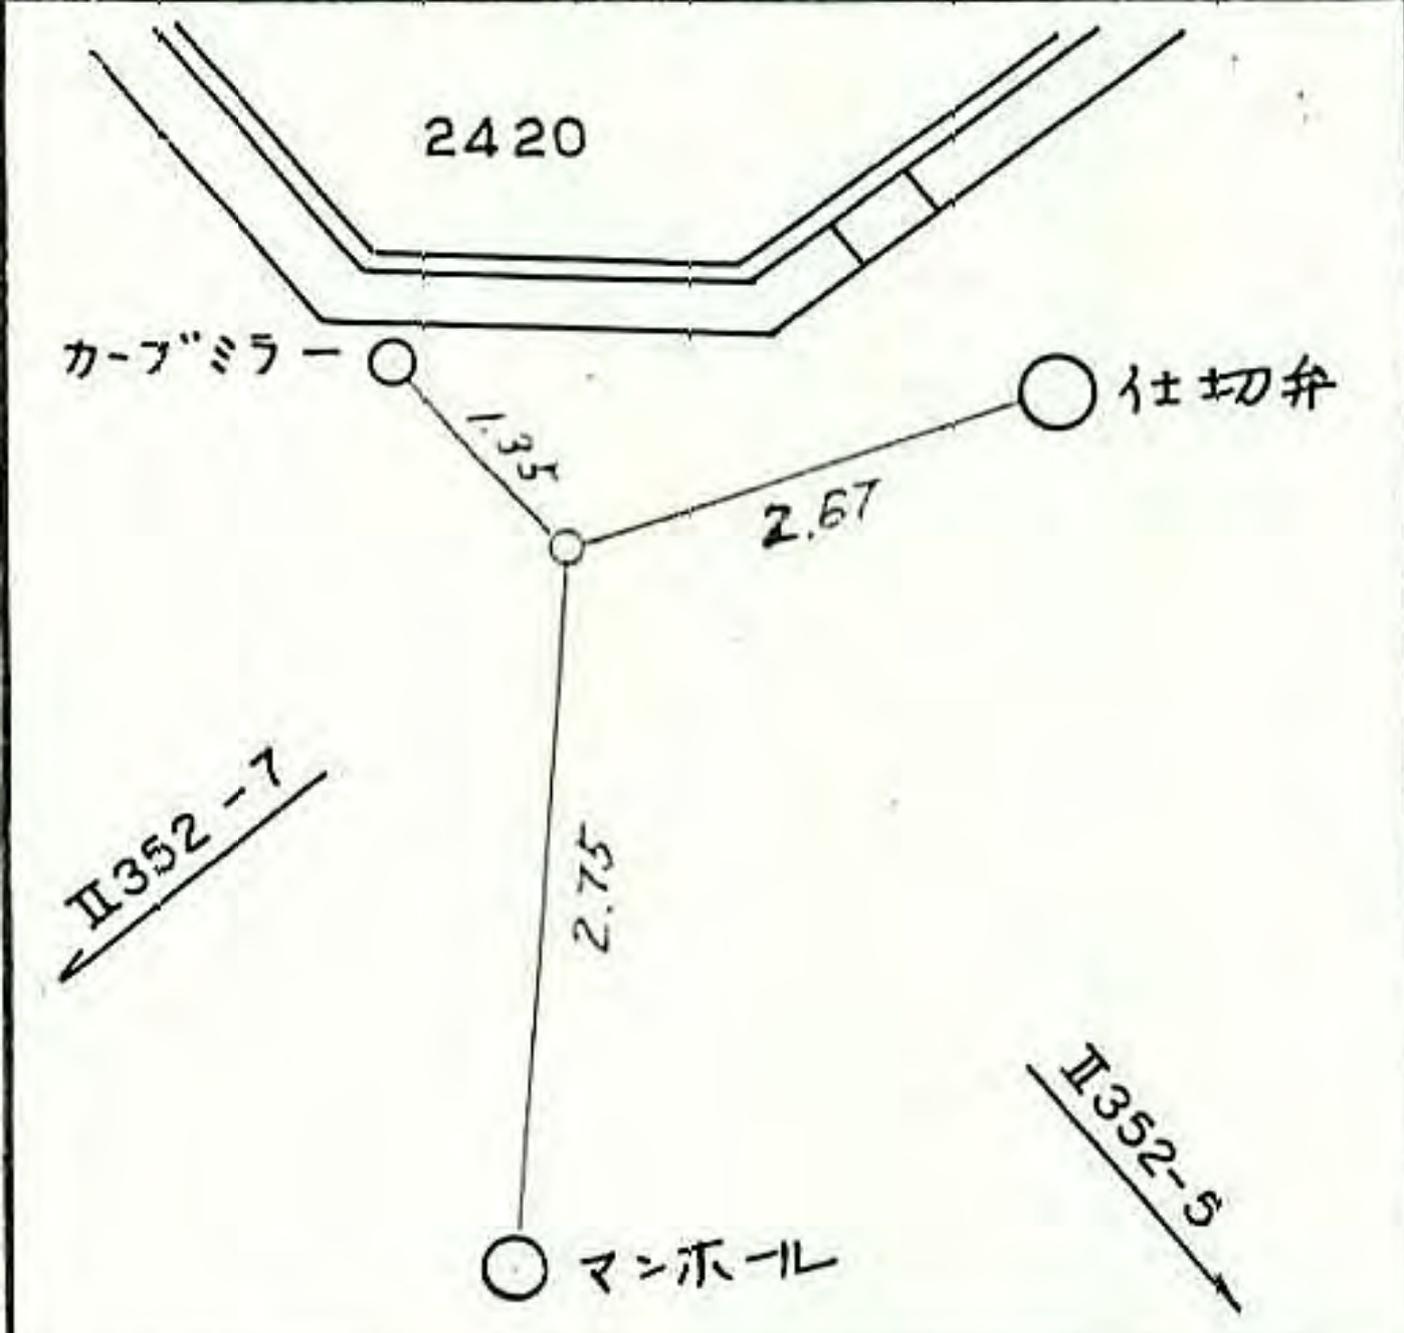


線番号	点番号	標識ノ種類	所在地
II 352	- 7	木杭。標石。刻印	港南区港南六丁目二四二九番地先
要	図	鋳。鑄物杭 金属標	

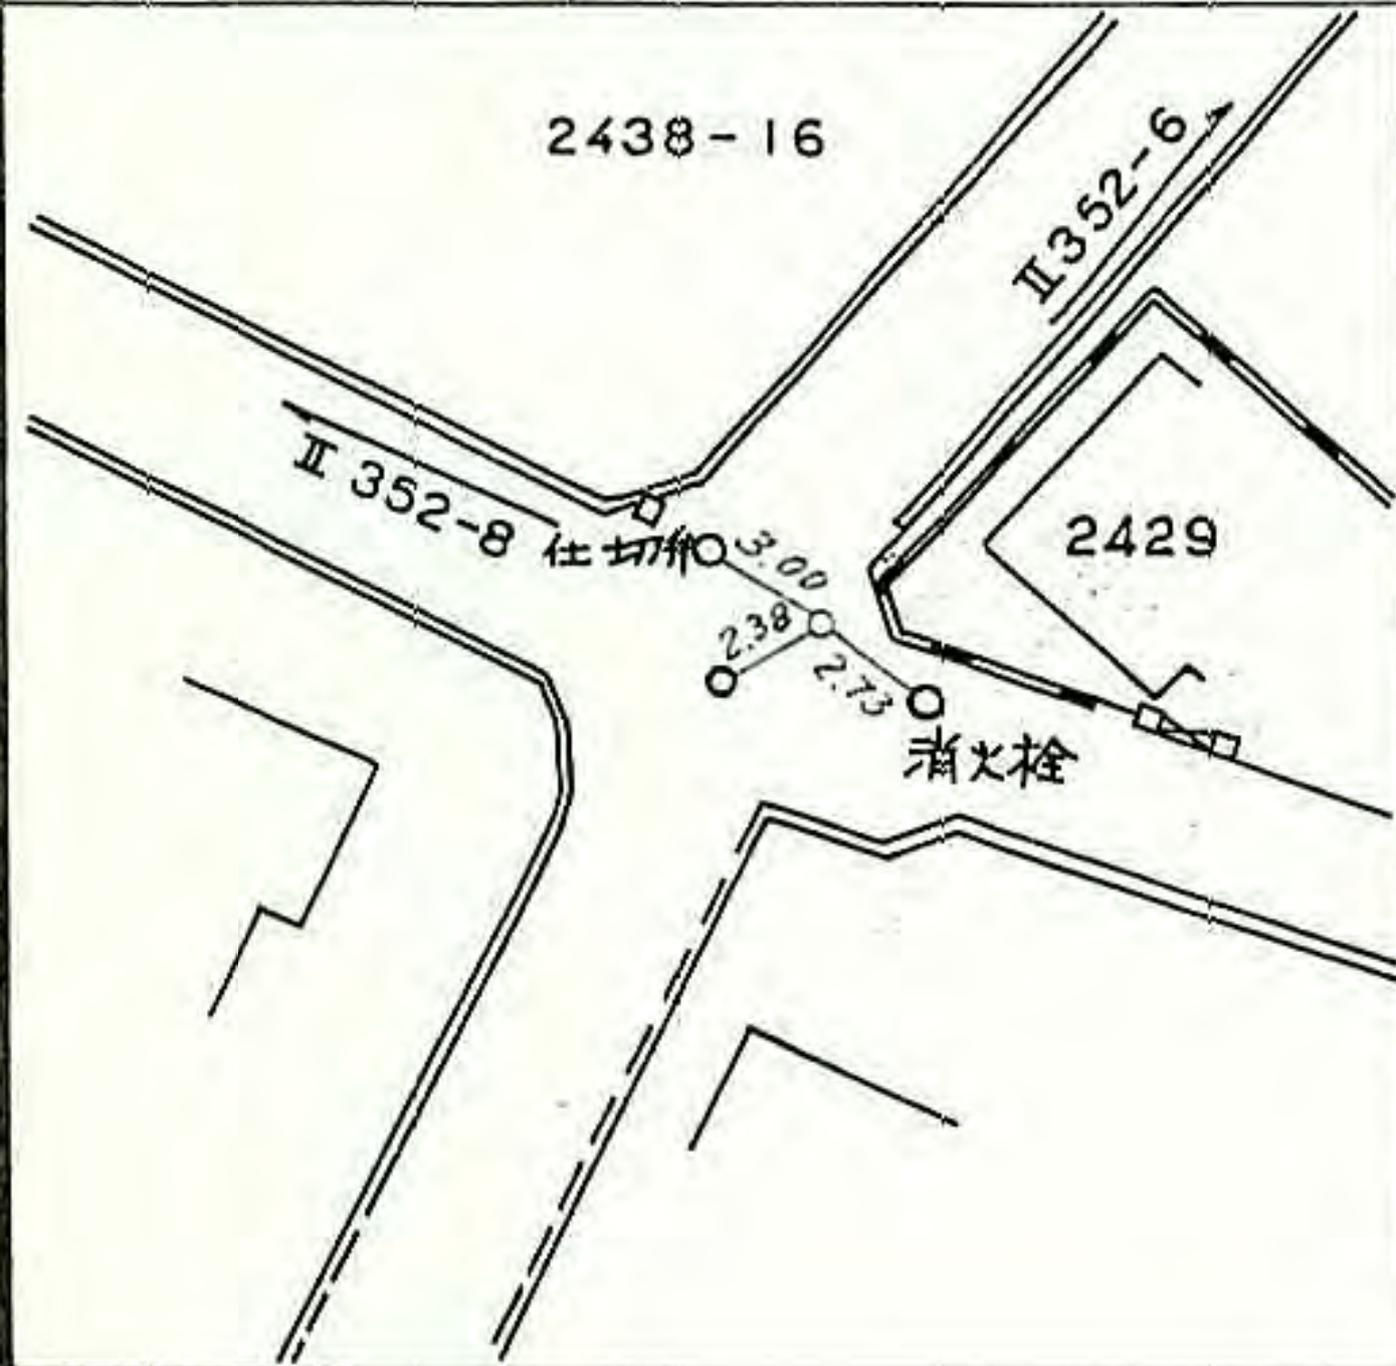

線番号	点番号	標識ノ種類	所在地
II 352	- 8	木杭。標石。刻印	港南区港南六丁目二四三九番地先
要	☒	鋳。鑄物杭 金属標	

線番号	点番号	標識ノ種類	所在地
II352	-9	木杭。標石。刻印	港南区日野町一四三二七番地先
要	図	鋳。鑄物杭 金属標	

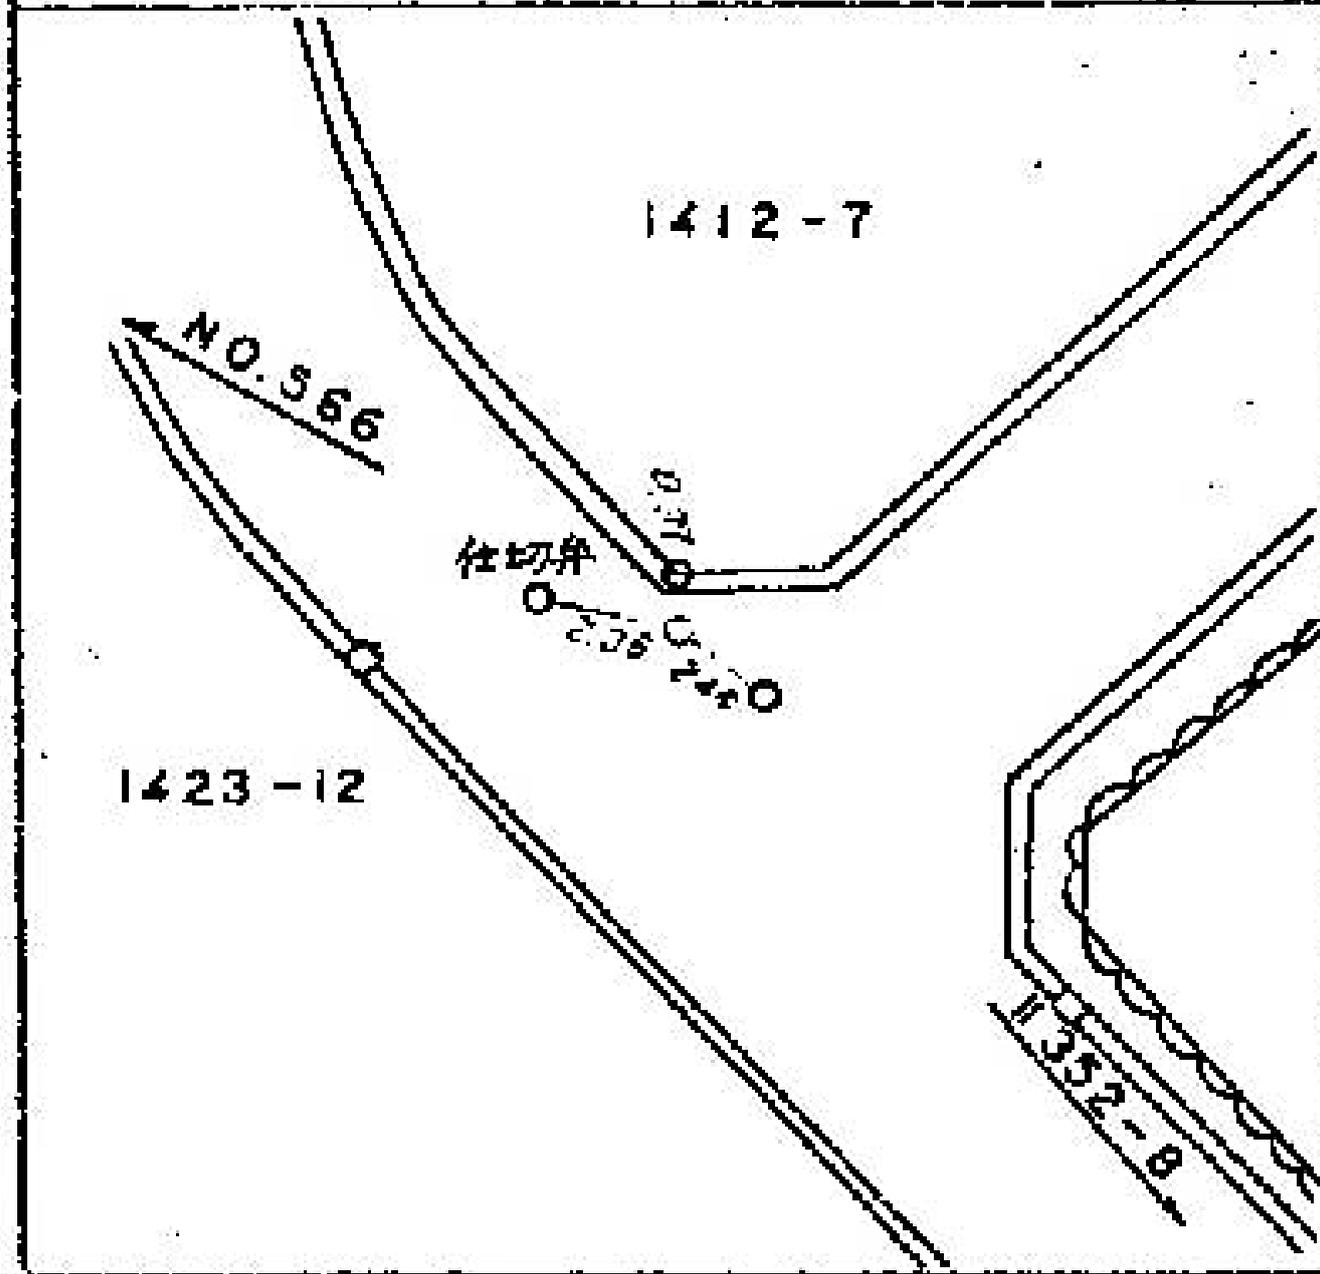

所在地 港南区笹下四丁目九番三番地

標識ノ種類

木杭。標石。刻印

鋳。鑄物杭 **金属標**

線番号


II352

点番号


-10

要 図

屋上

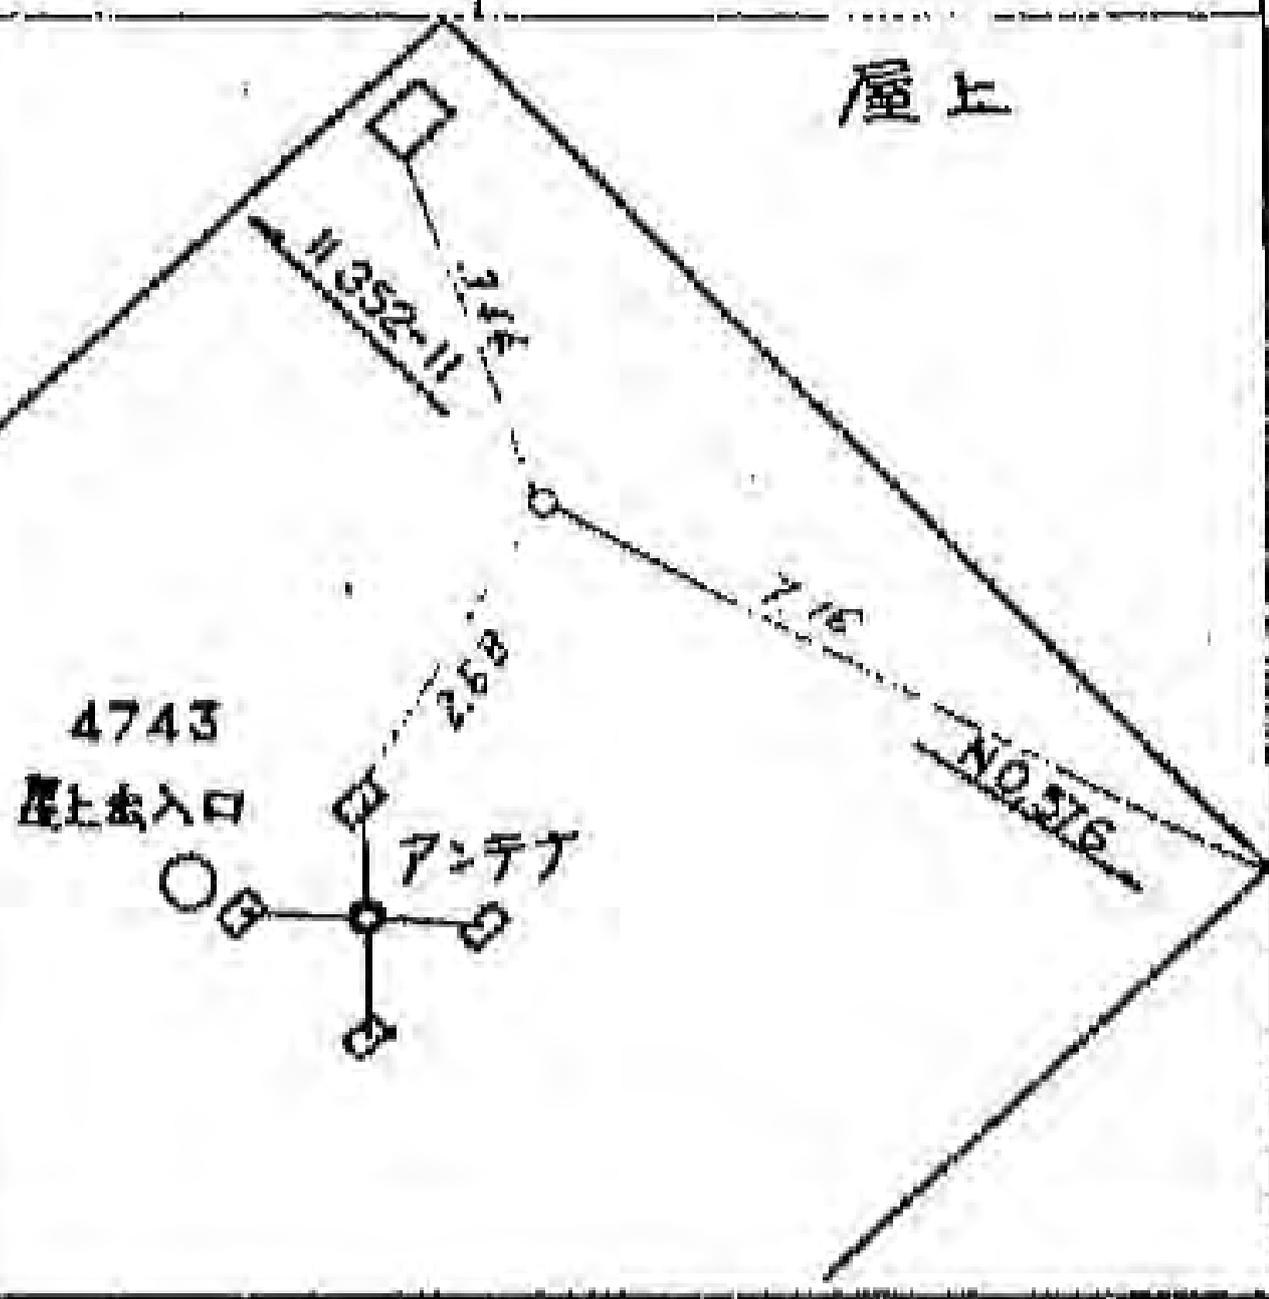

線 番 号	区 番 号	標 識 ノ 種 類	所 在 地
II 352	- 12	木杭。標石。刻印 鋳。鑄物杭 (金属標)	港 南 区 笹 下 七 丁 目 二 五 五 九 番 地 先
要 図			

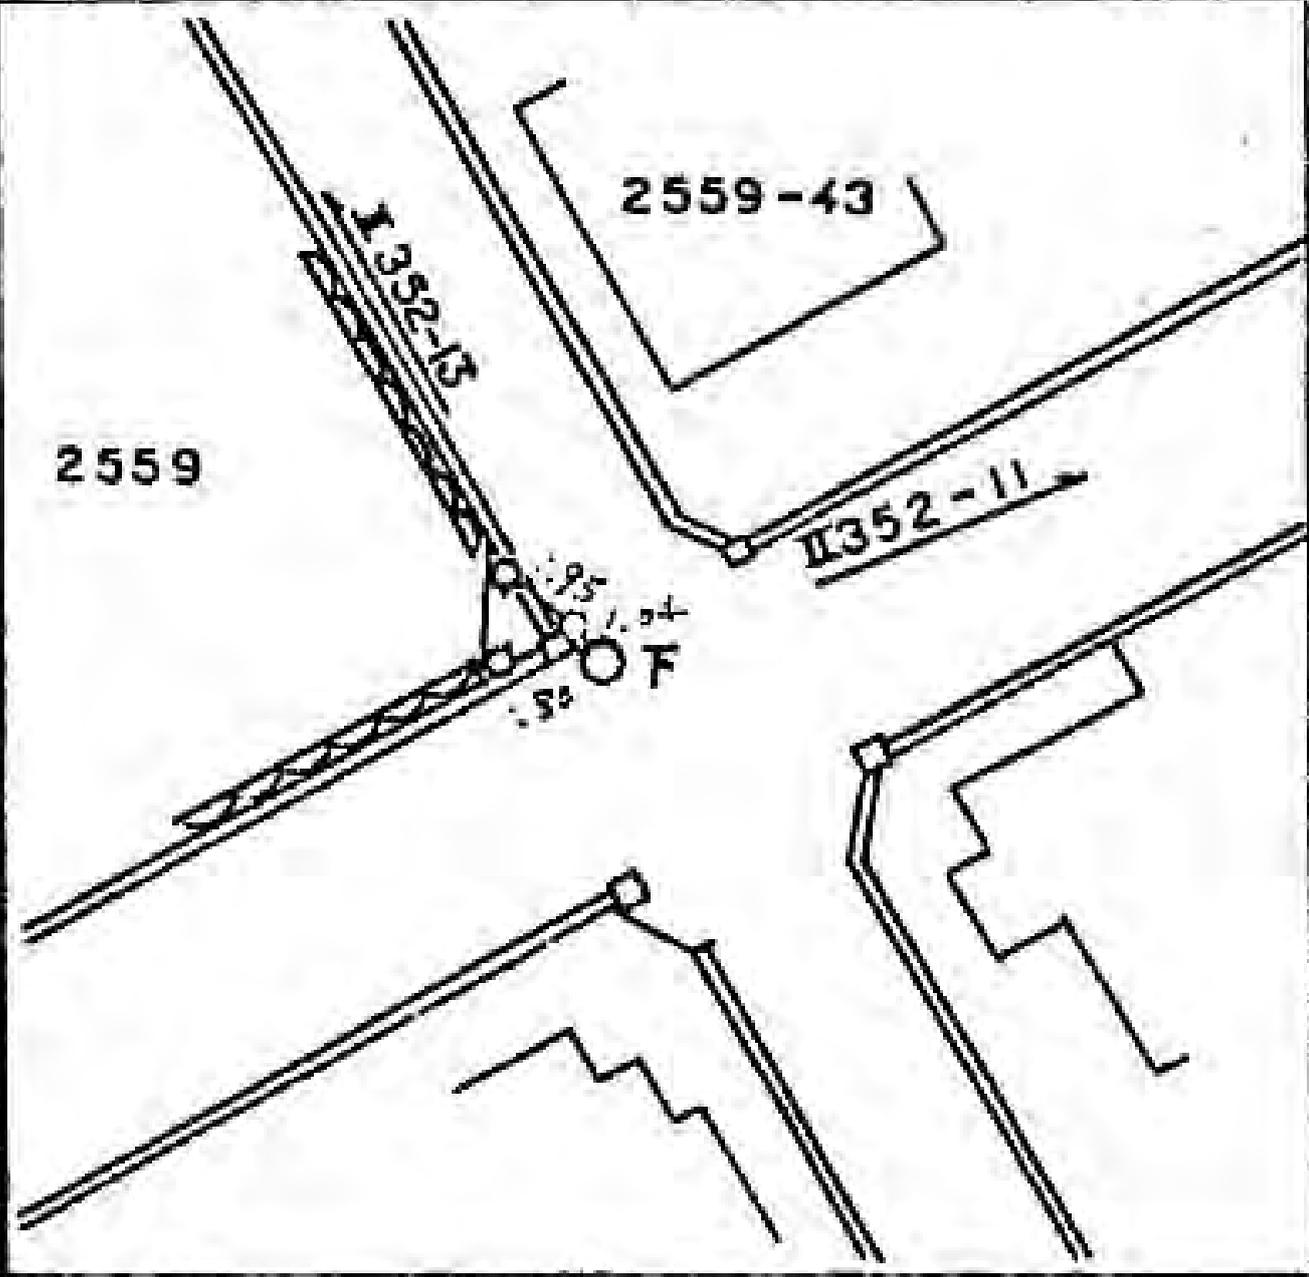

所在地

港南区笹下七丁目二五四六番地先

標識ノ種類

木杭。標石。刻印

鋳。鑄物杭



測量
丁番

II 352

測量
丁番

- 13

要

図



所在地

港南区笹下七丁目二五五九番地先

標識ノ種類

木杭。標石。刻印

旗。鑄物杭 **金属標**


点番号

-14

線番号

II352

要

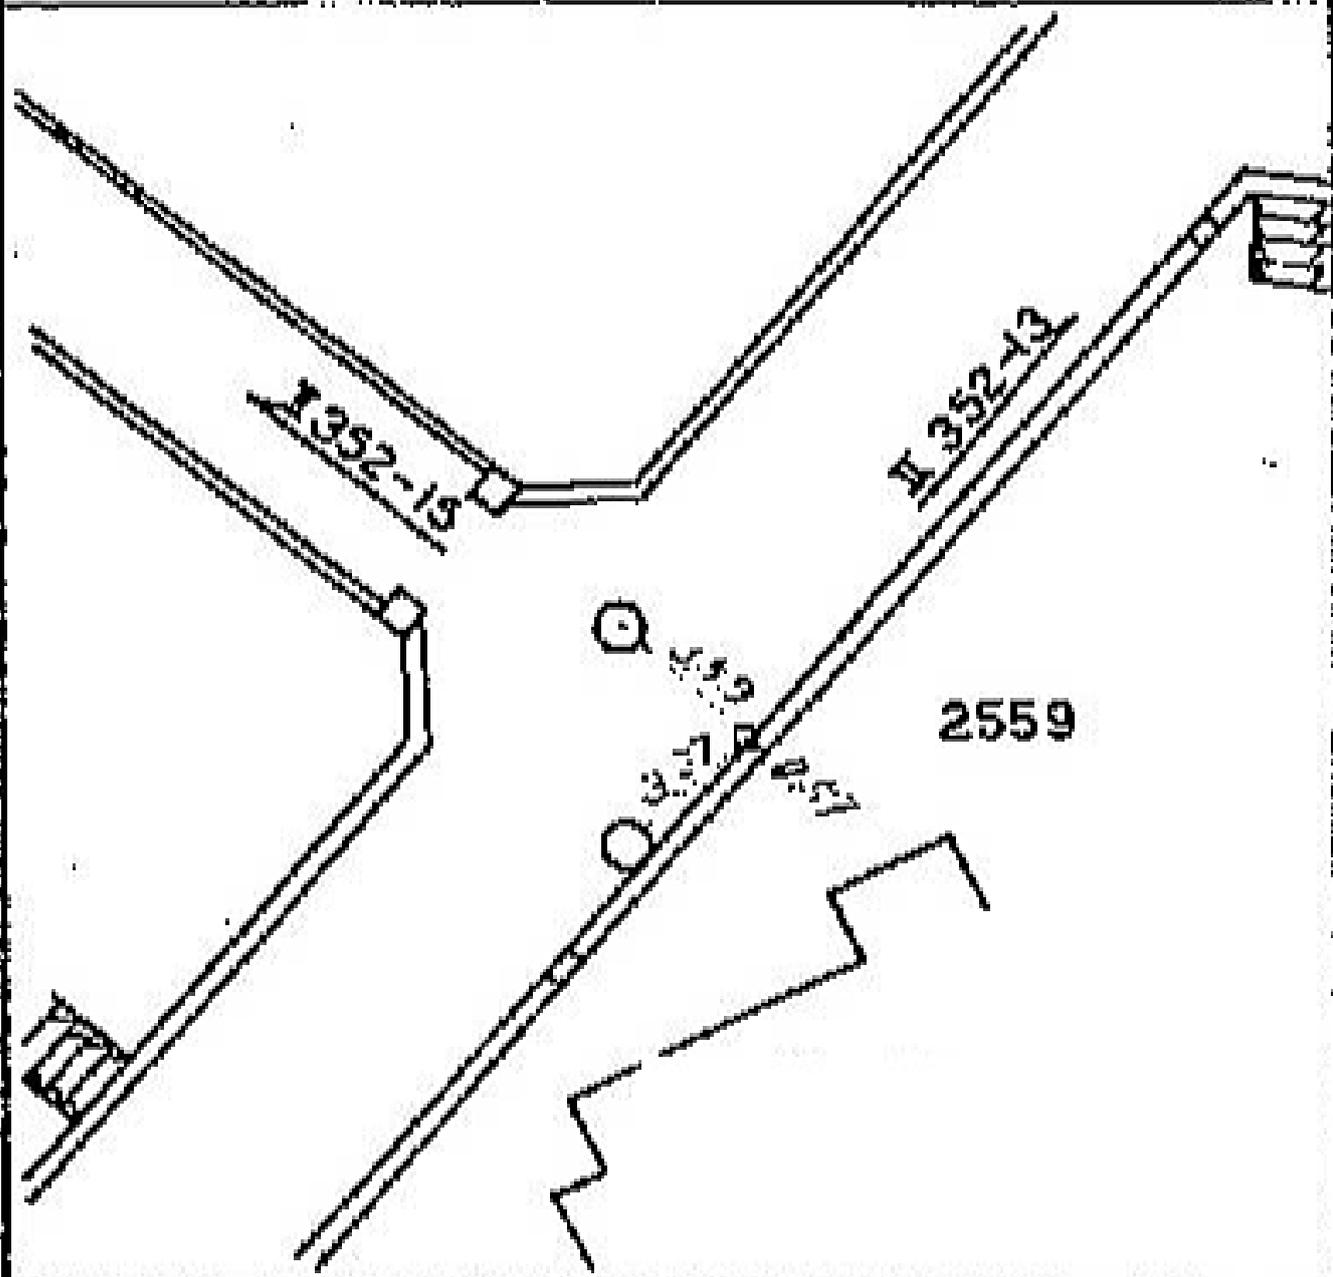

所在地

港南区港南六丁目二四九番地先

標識ノ種類

木杭。標石。刻印

鎮。鑄物杭




線番号

II 352

加峰号

- 15

要

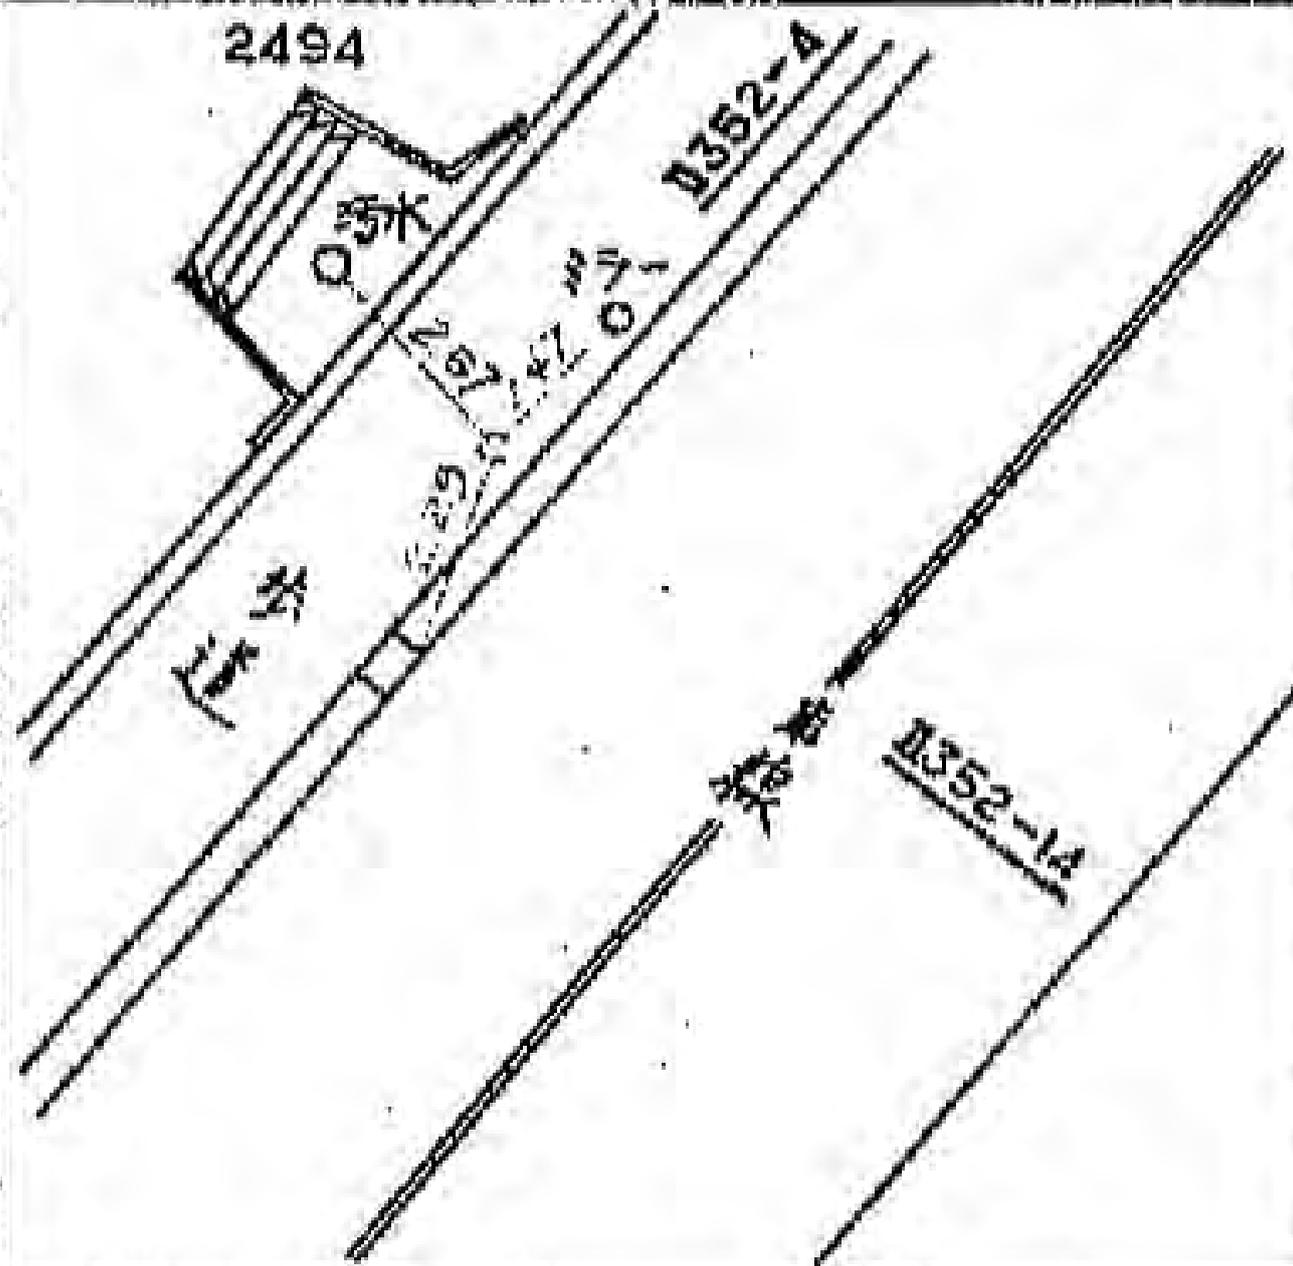

所在地

緑区寺家町一一二番地先

標識ノ種類

木杭。標石。刻印

鋳。鑄物杭 (金属標)

点番号


2

線番号


Ⅱ355

要

図

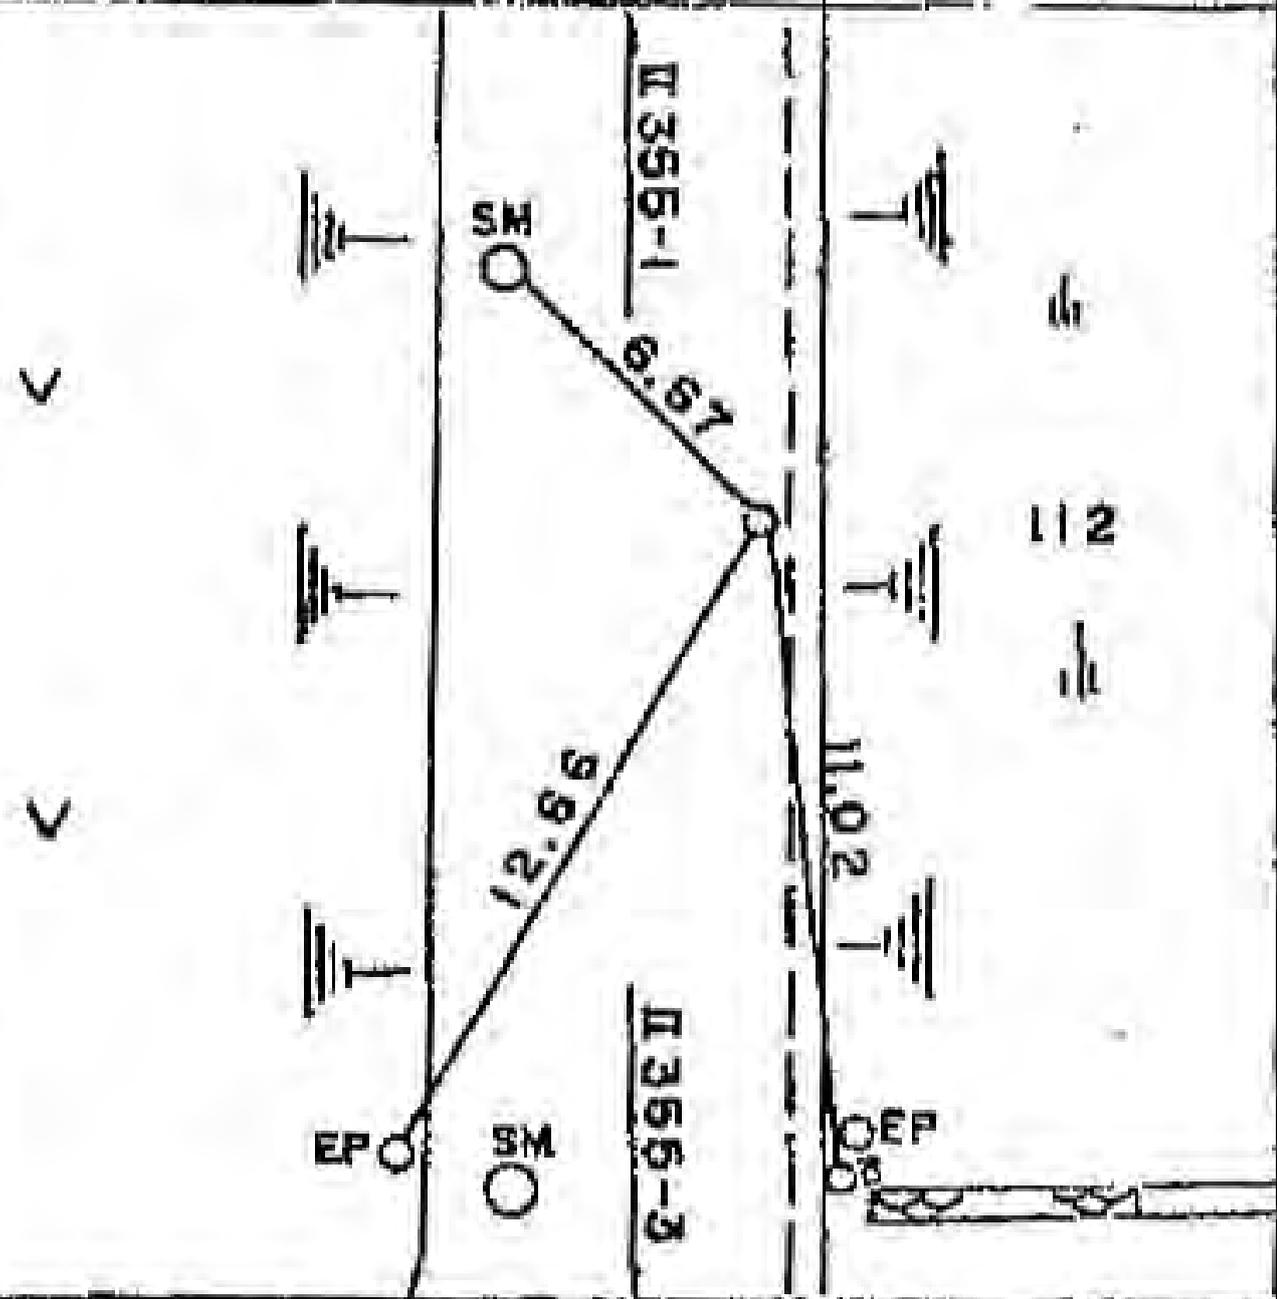

線番号	点番号	標識ノ種類	所在地
Ⅱ355	3	木杭。標石。刻印	緑区寺家町三〇九―二番地先
要	☒	鋳。鑄物杭 金属標	

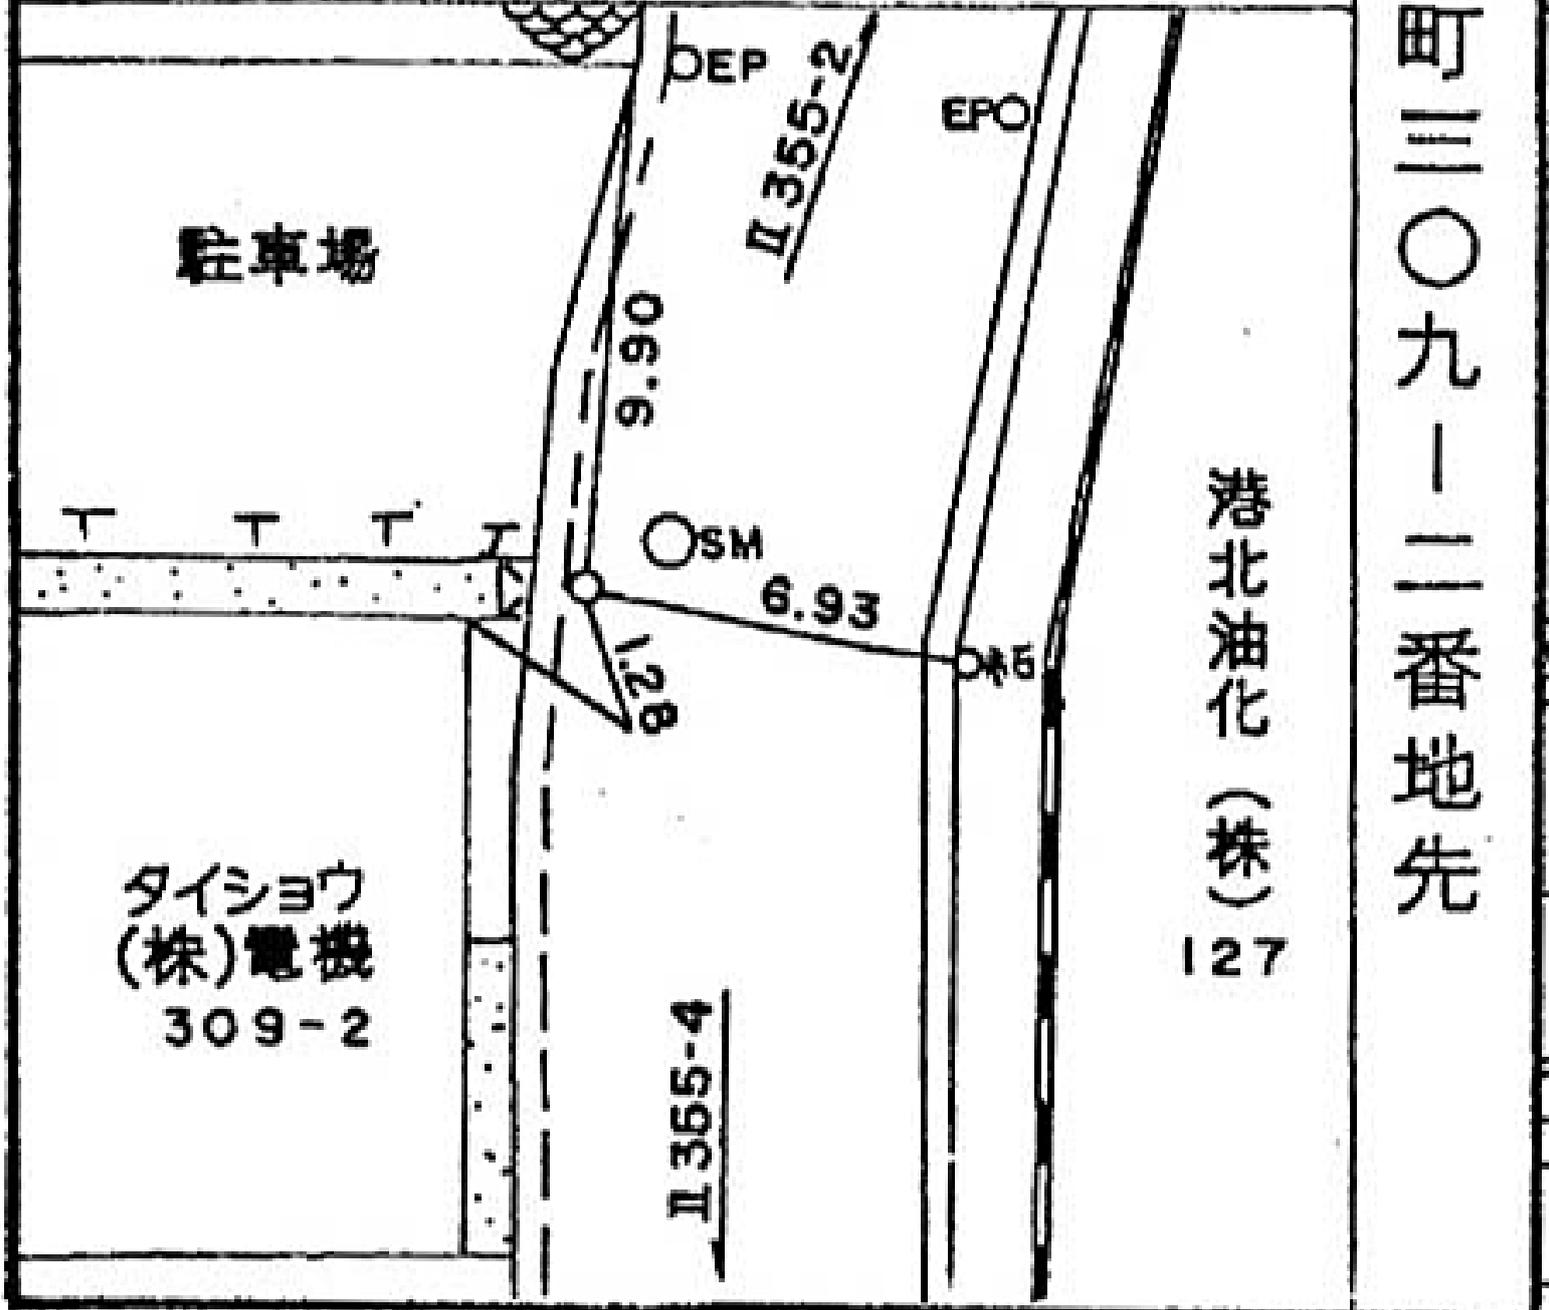

所在地

緑区寺家町一六二番地先

標識ノ種類

木杭。標石。刻印

鋌。鑄物杭 (金属標)

点番号


5

☒

線番号

Ⅱ355

要

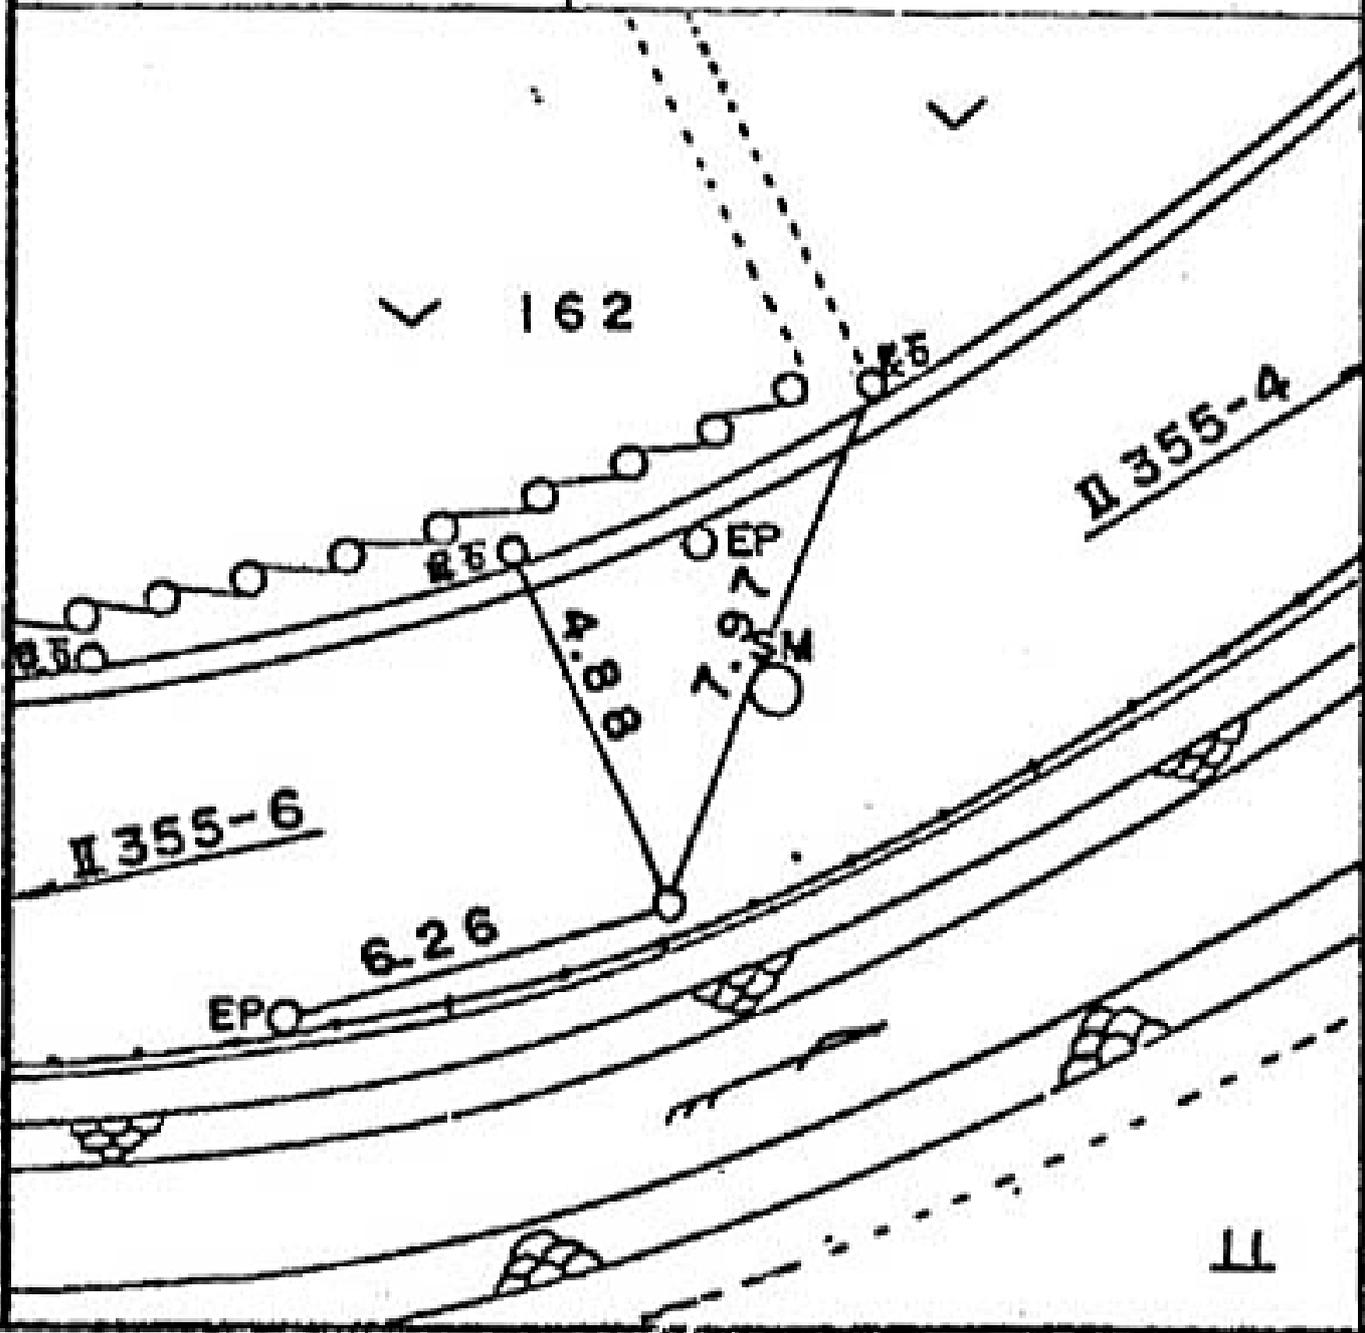

Ⅱ

線番号	項番号	標識ノ種類	所在地
I 355	6	木杭。標石。刻印	緑区寺家町六四〇番地先
要	図	鋳。鑄物杭 (金属標)	

所在地

緑区寺家町七一一番地先

標識ノ種類

木杭。標石。刻印

鋳。鑄物杭 (金属標)

点番号


7

線番号


I355

図

要

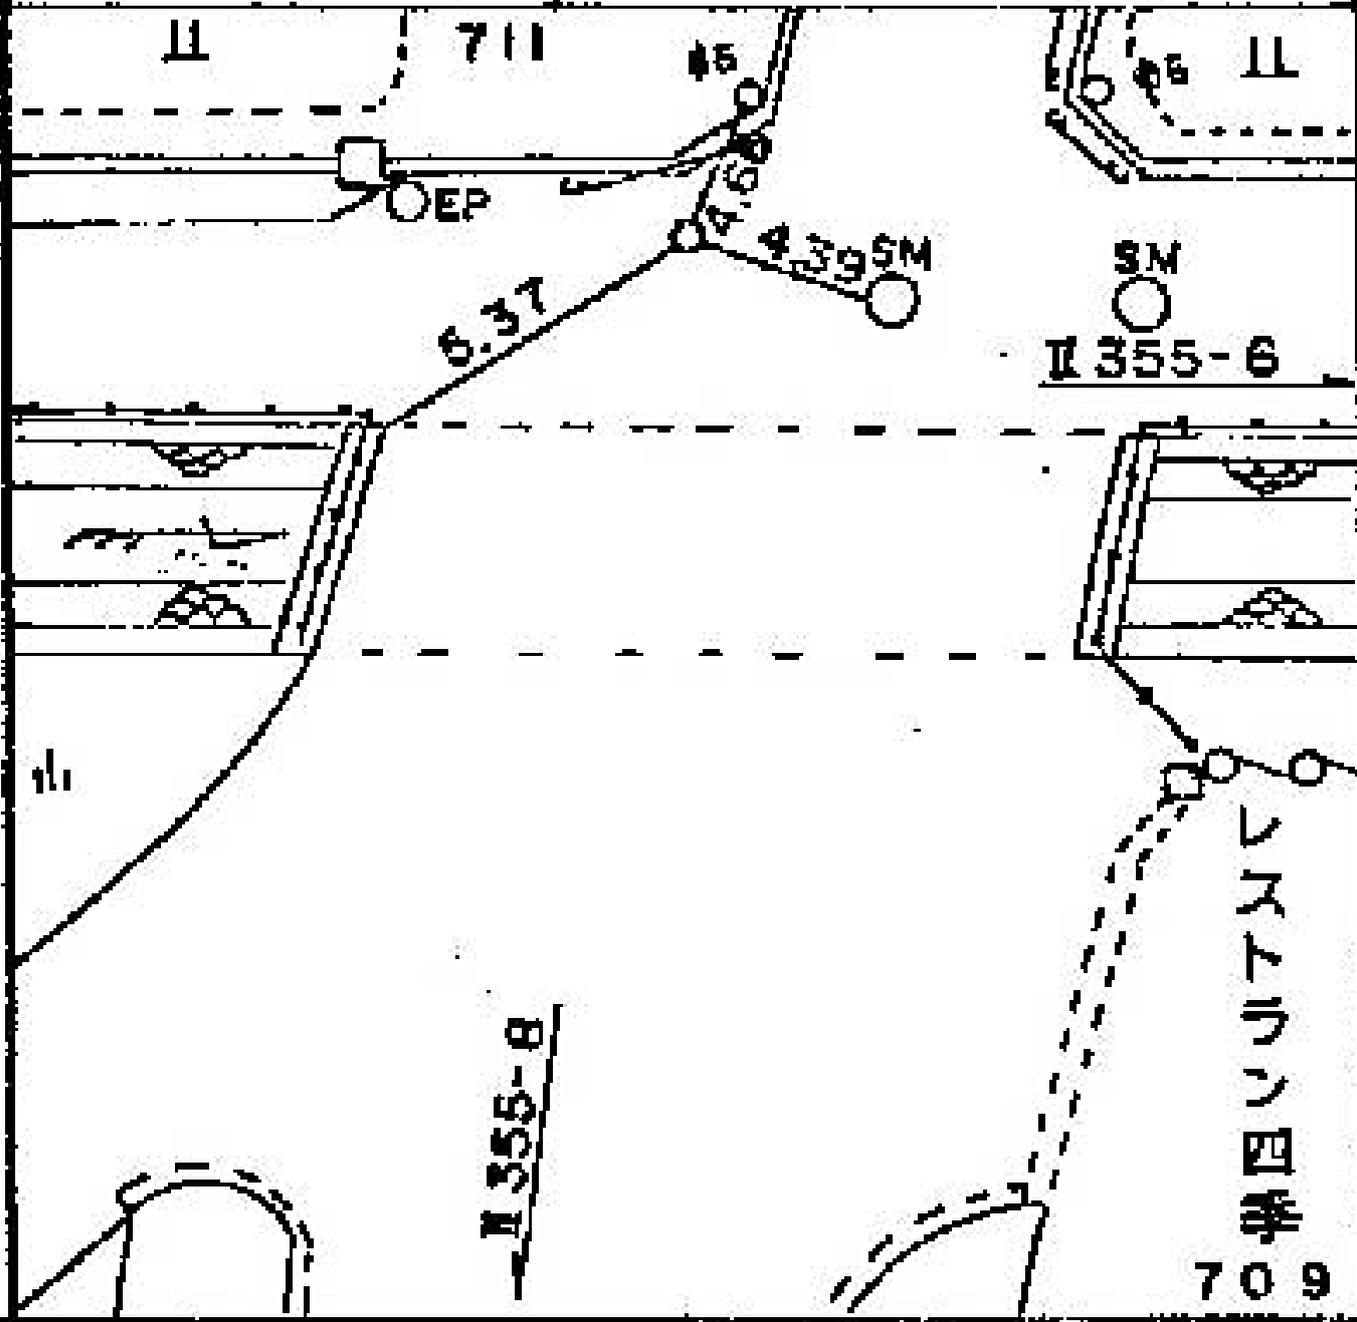

線番号	点番号	標識ノ種類	所在地
I 355	8	木杭。標石。刻印	緑区鴨志田町五三三番地先
要	☒	鋳。鑄物杭 (金属標)	

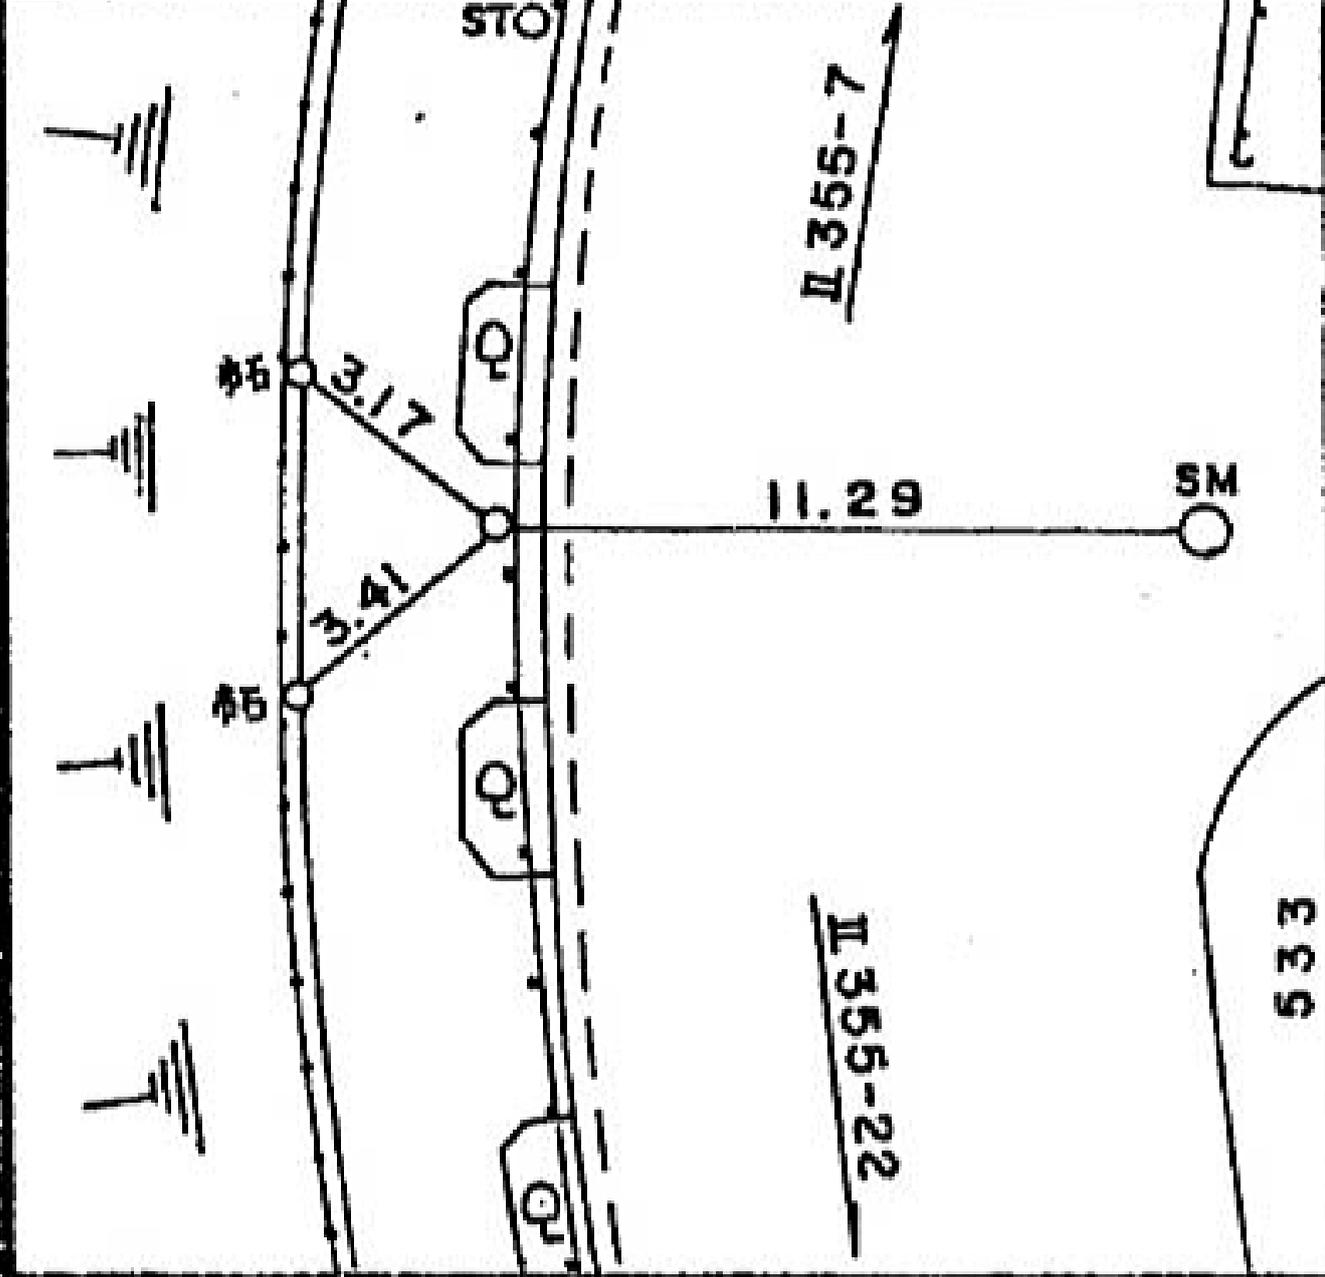

所在地

緑区鴨志田町二三二-一番地先

標識ノ種類

木杭。標石。刻印

鋳。鑄物杭 (金属標)

線番号


I355

点番号


9

要

図

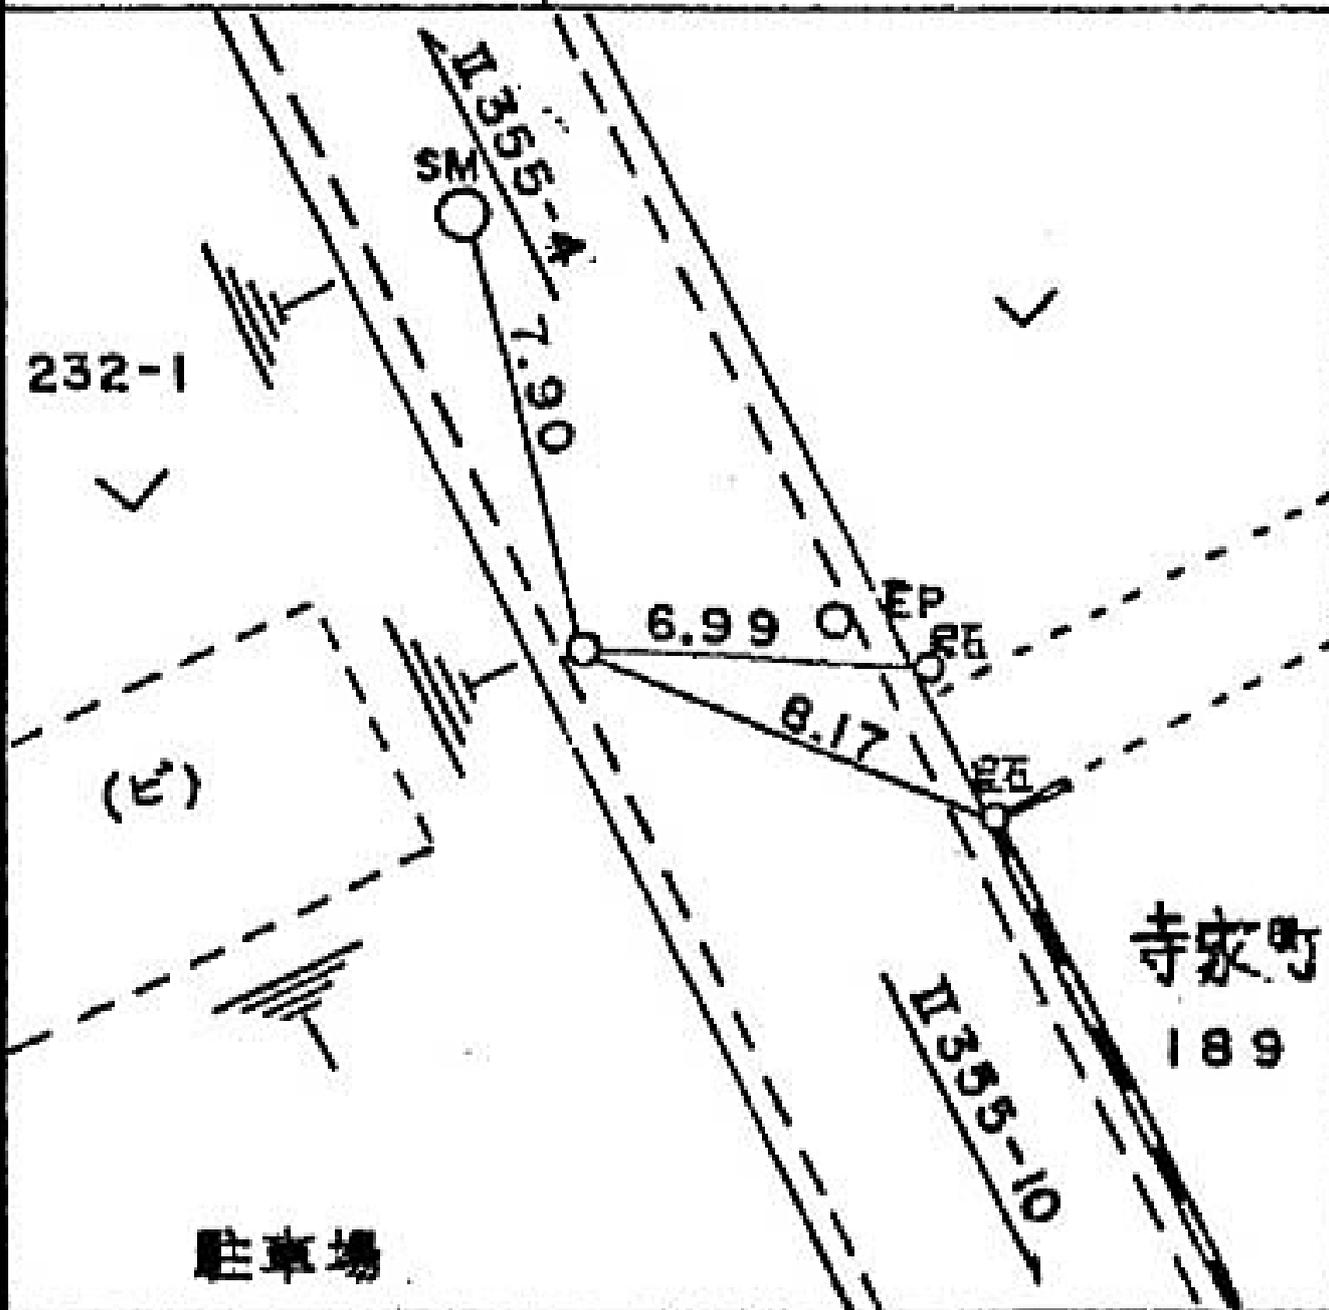


線番号	点番号	標識ノ種類	所在地
I355	10	木杭。標石。刻印	緑区鴨志田町一四〇番地先
要	☒	鋳。鑄物杭 金属標	

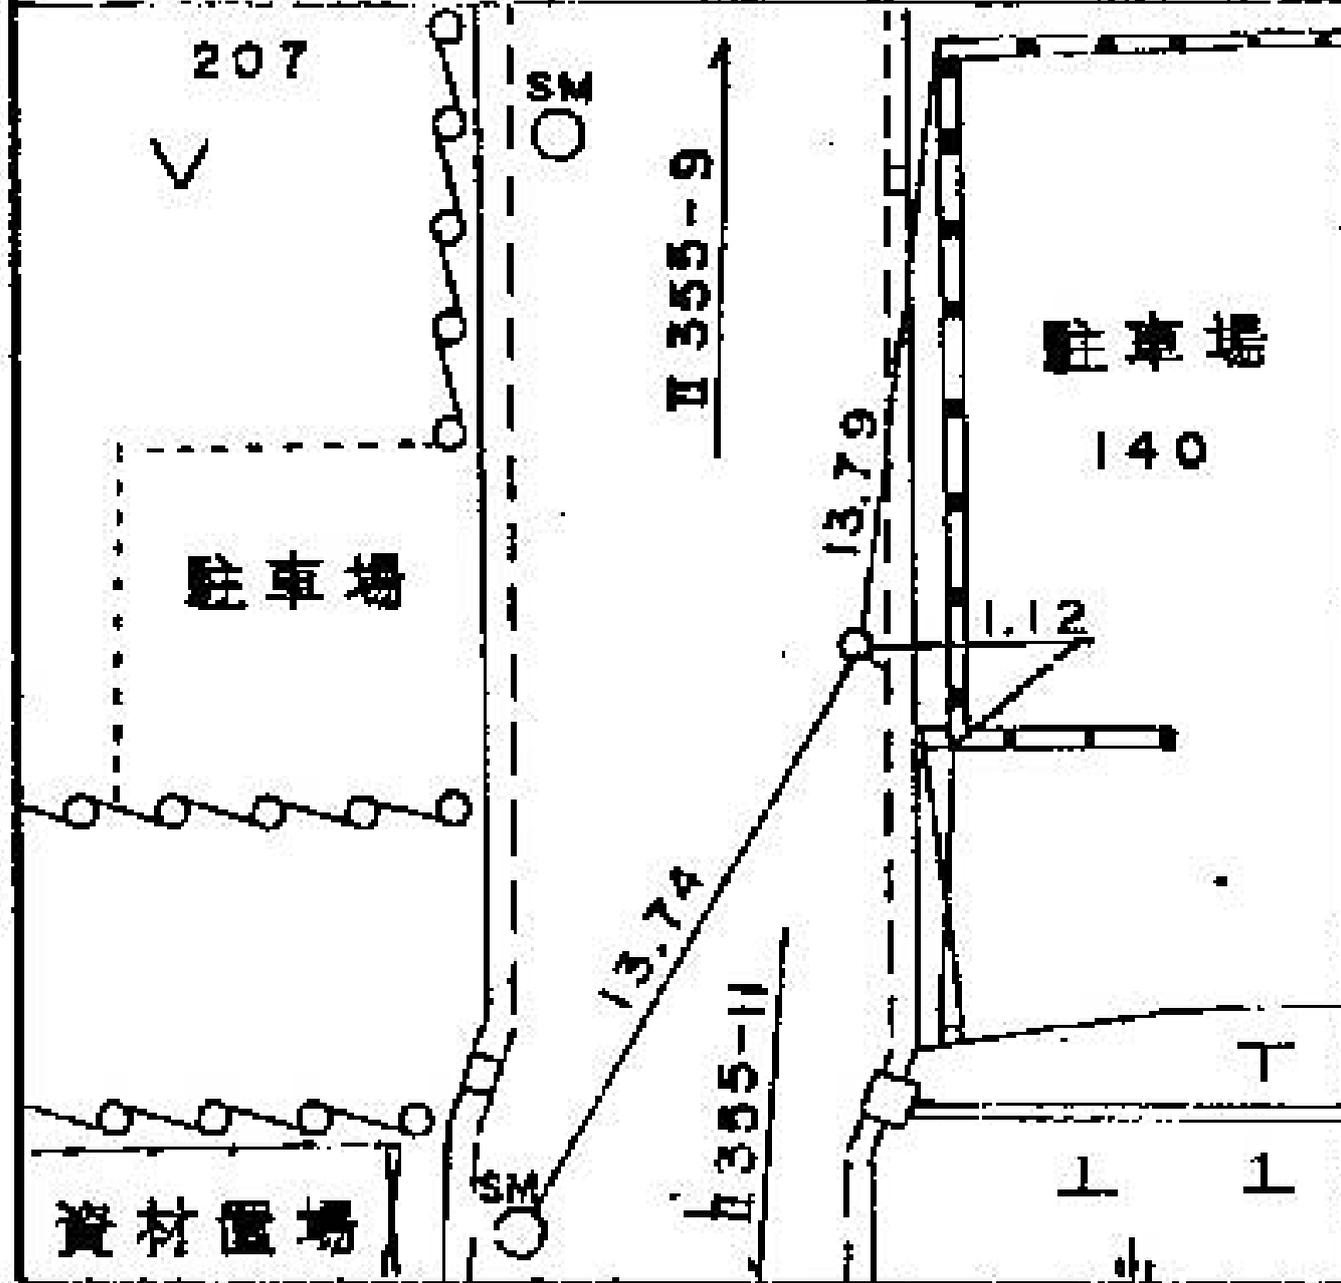

線番号	点番号	標識ノ種類	所在地
-----	-----	-------	-----

I355	11	木杭。標石。刻印	緑区鴨志田町四五番地先
要図		鉄。鑄物杭 金属標	

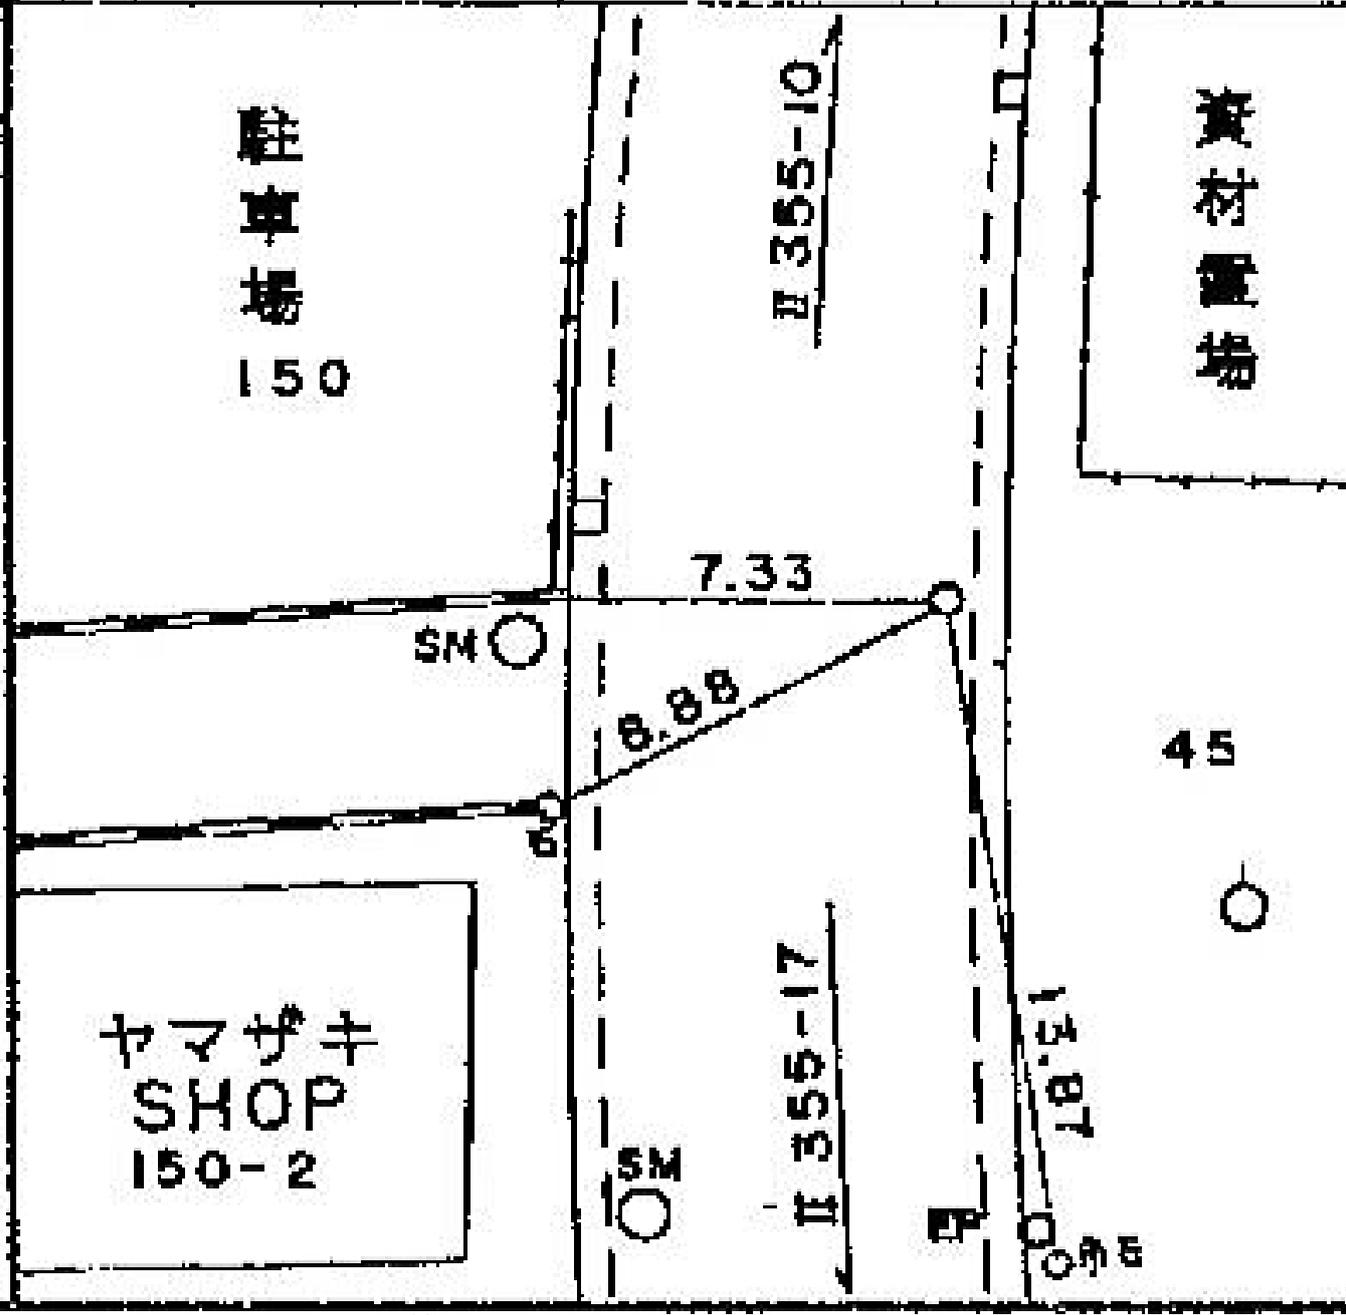

所在地

緑区鉄町三九八番地先

標識ノ種類

木杭。標石。刻印

鋌。鑄物杭 (金属標)

点番号


13

線番号


I355

要

図

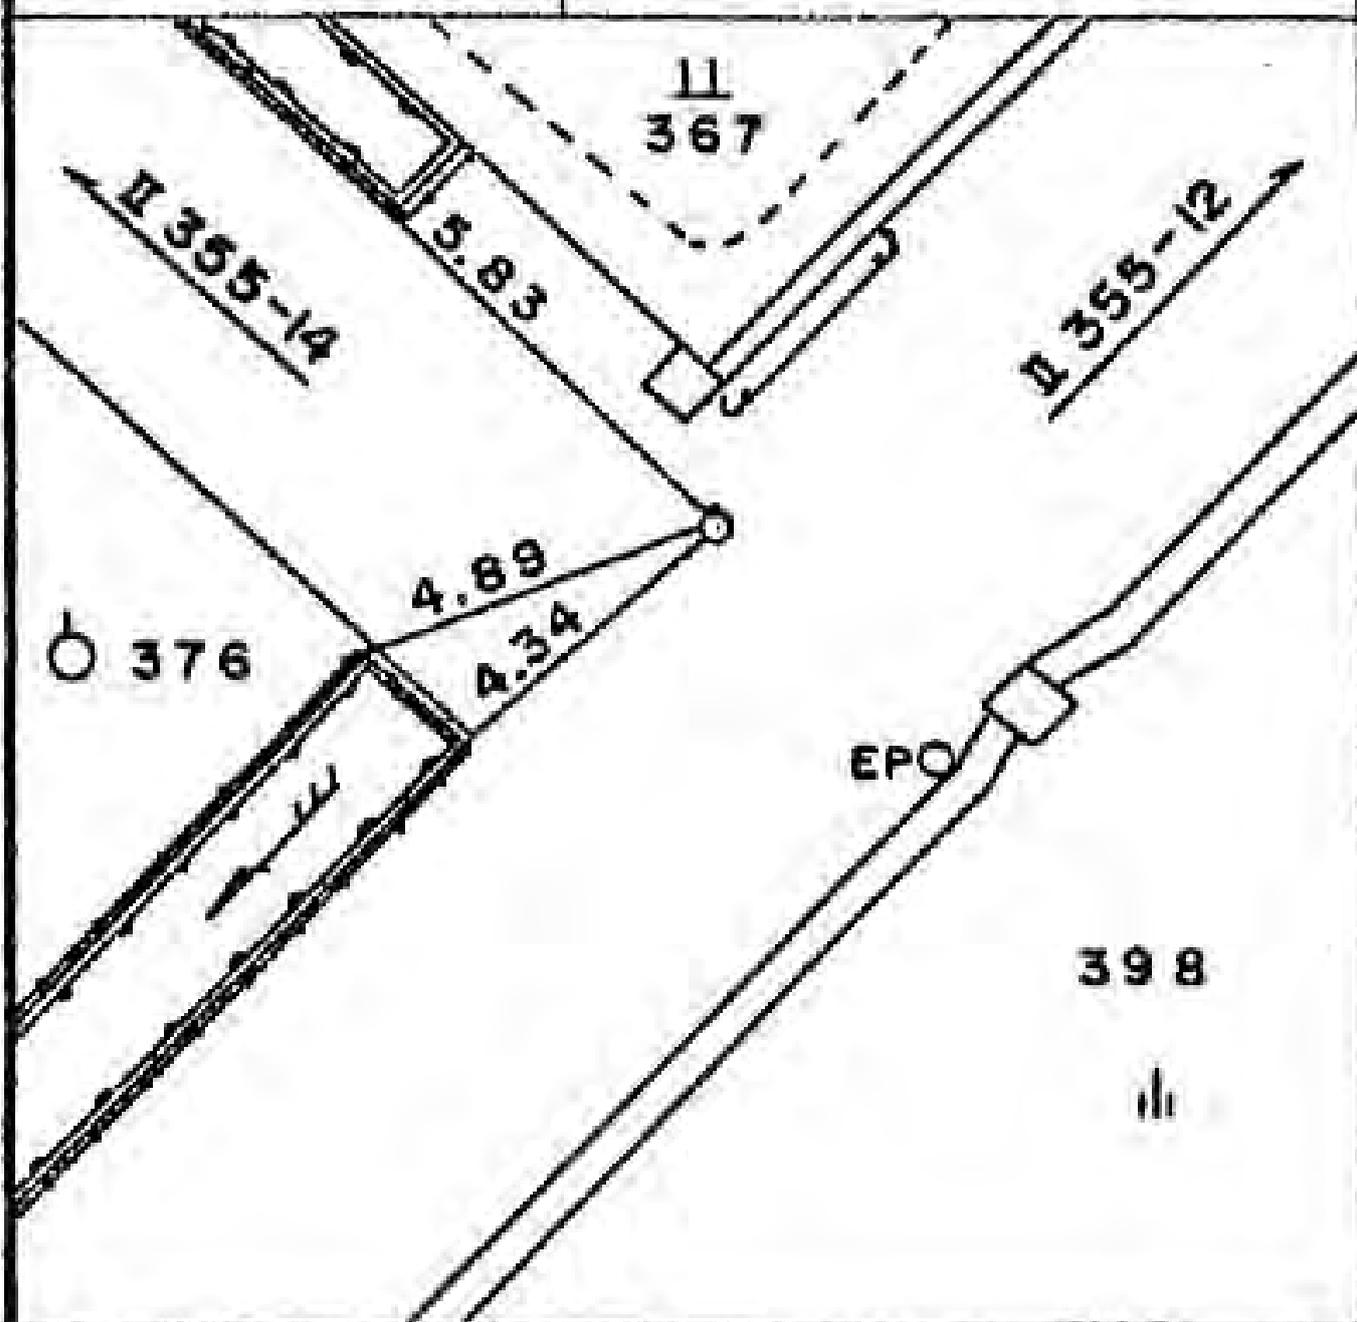

線番号	点番号	標識ノ種類	所在地
II355	14	木杭。標石。刻印	緑区鉄町一一五番地先
要 図		鋳。鑄物杭 (金属標)	

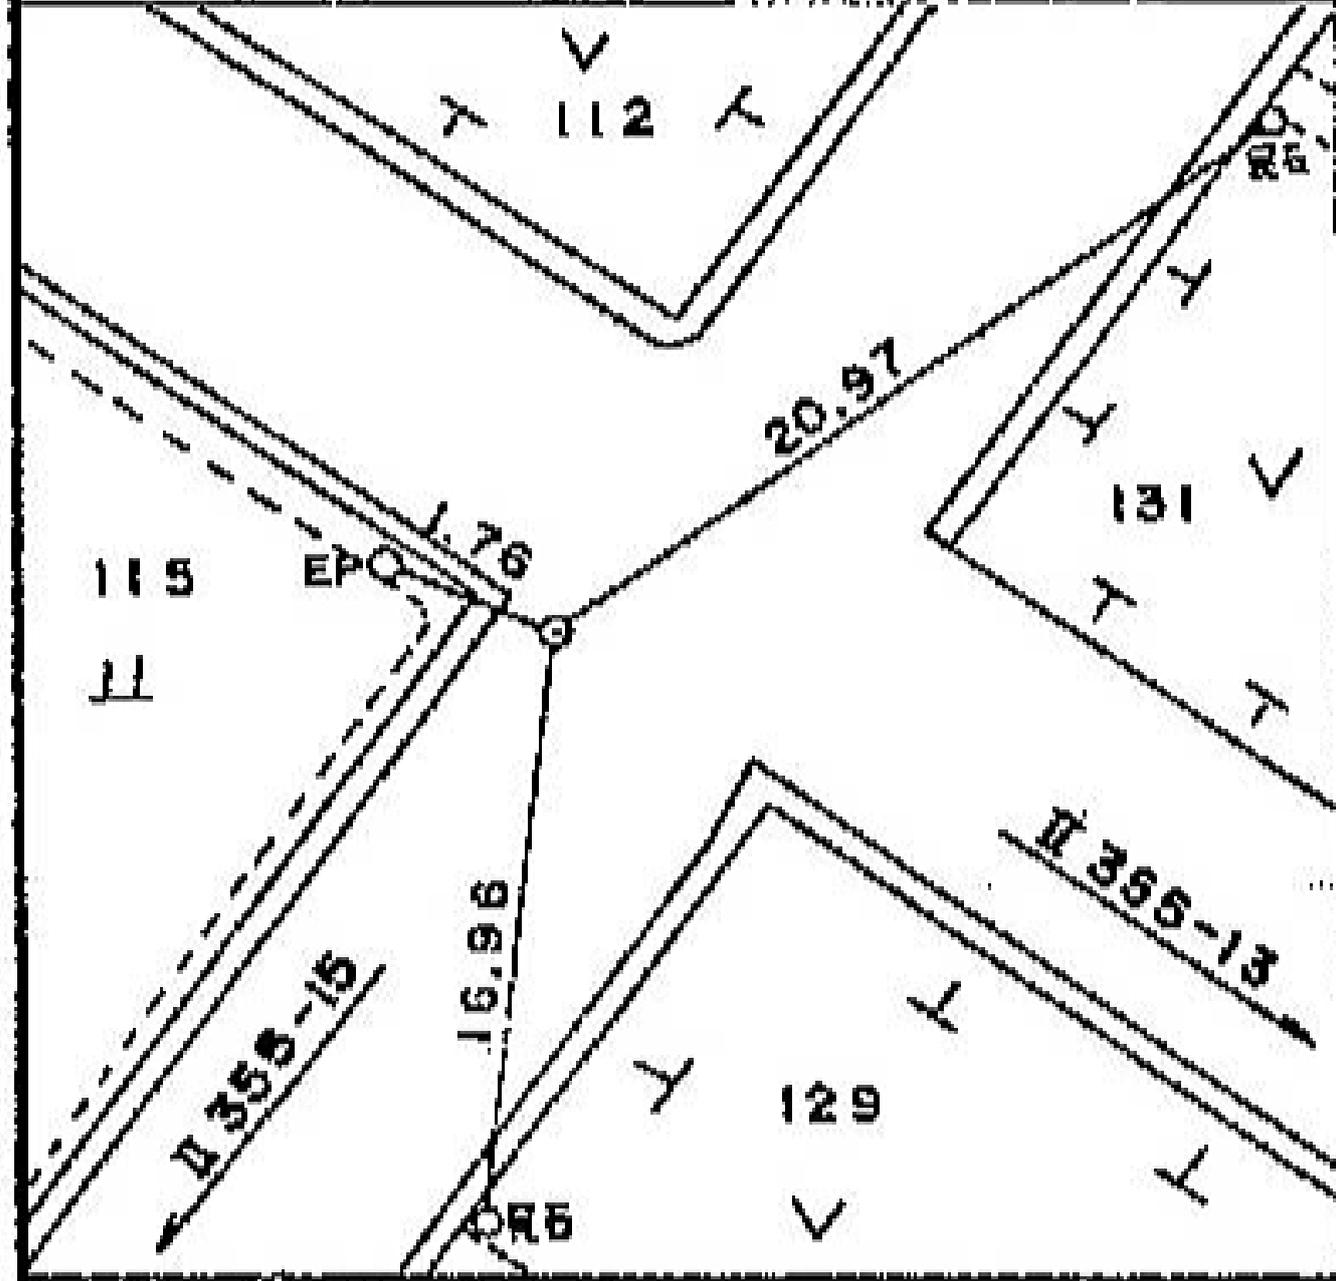

所在地

緑区鉄町一一九番地先

標識ノ種類

木杭。標石。刻印

鎮。鑄物杭 (金属標)

点番号


15

☒

線番号

II 355

要

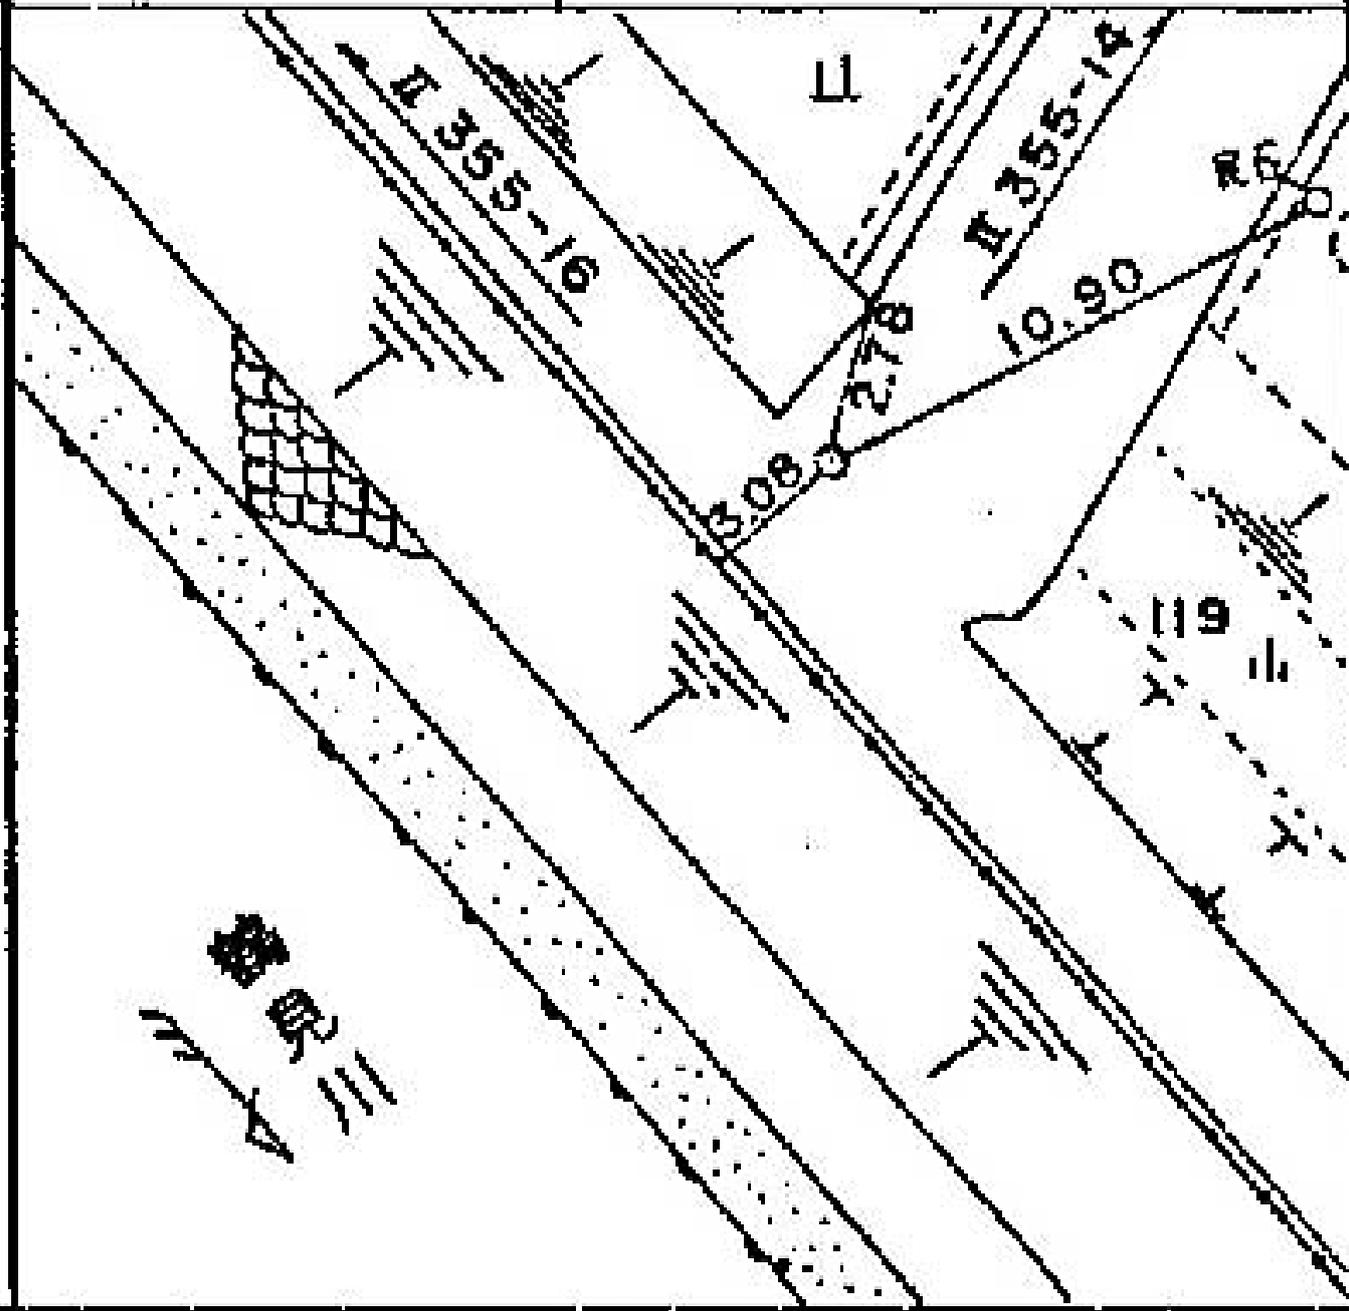

線番号	点番号	標識ノ種類	所在地
I355	16	木杭。標石。刻印	緑区鉄町九一番地先
要 図		鋳。鑄物杭 (金属標)	

所在地

緑区鴨志田町八八番地先

標識ノ種類

木杭。標石。刻印

鋌。鑄物杭 (金属標)


点番号

18

線番号

I355

要

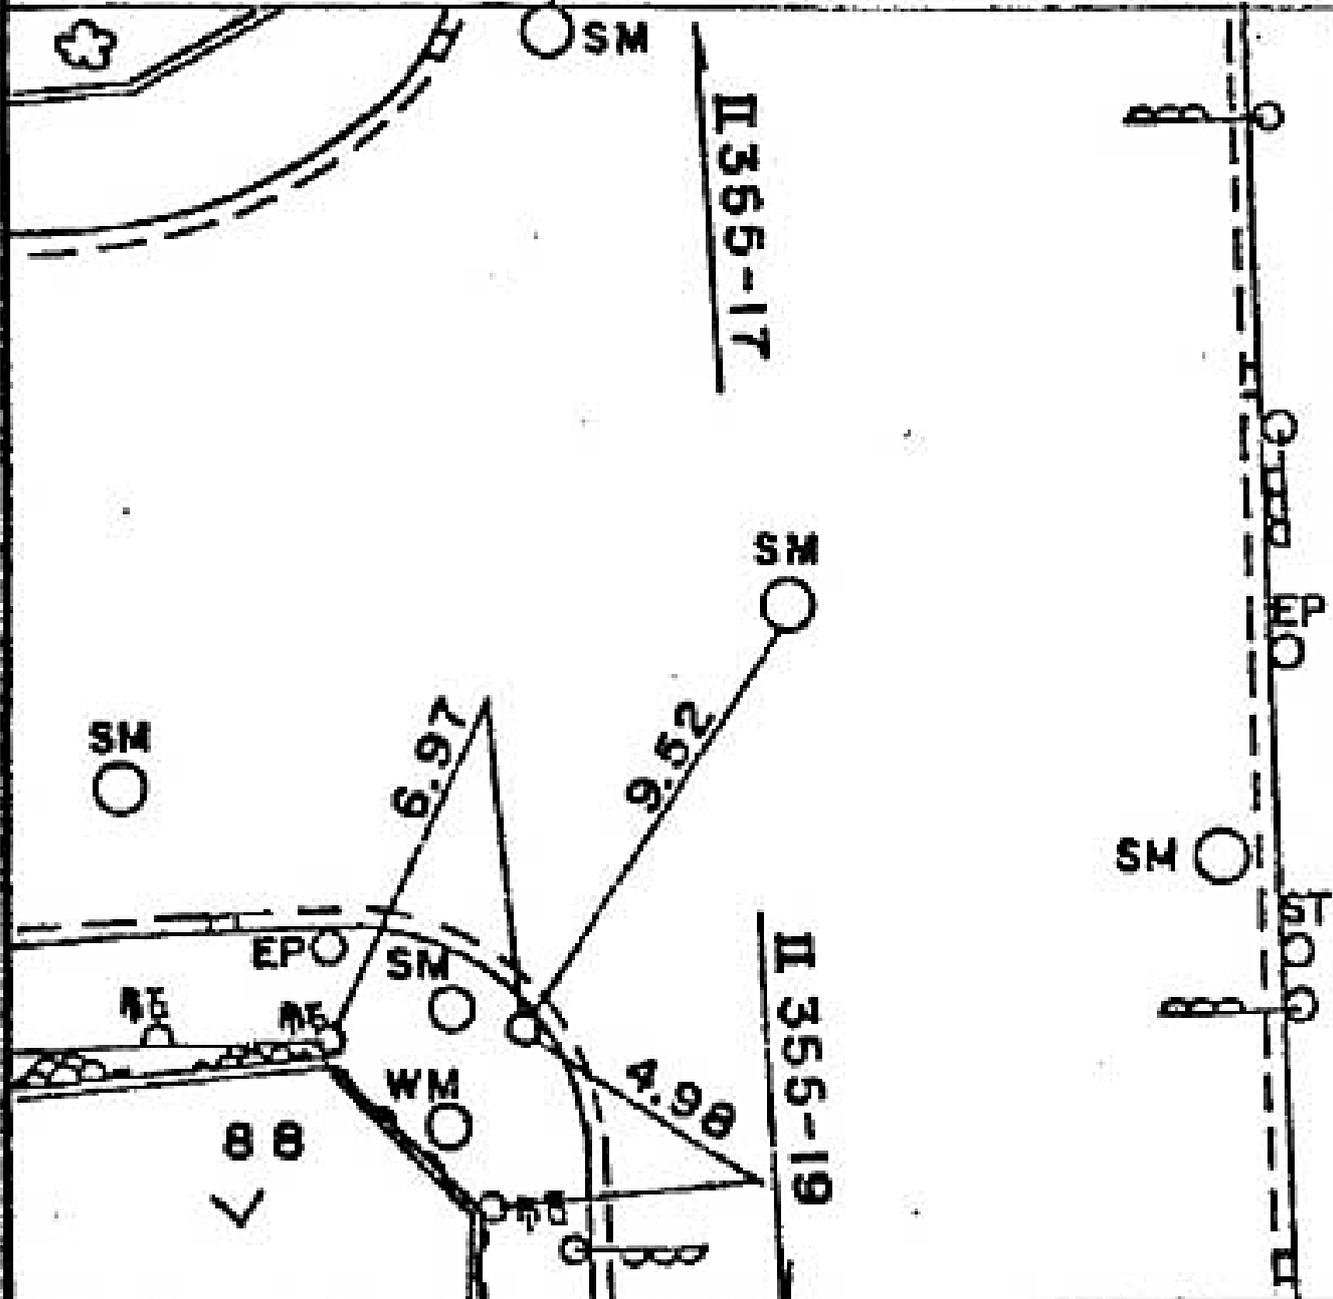

所在地

緑区たちばな台二丁目二六番地先

標識ノ種類

木杭。標石。刻印

鋳。鑄物杭 **金属標**

線番号


1355

点番号

19

要

☒

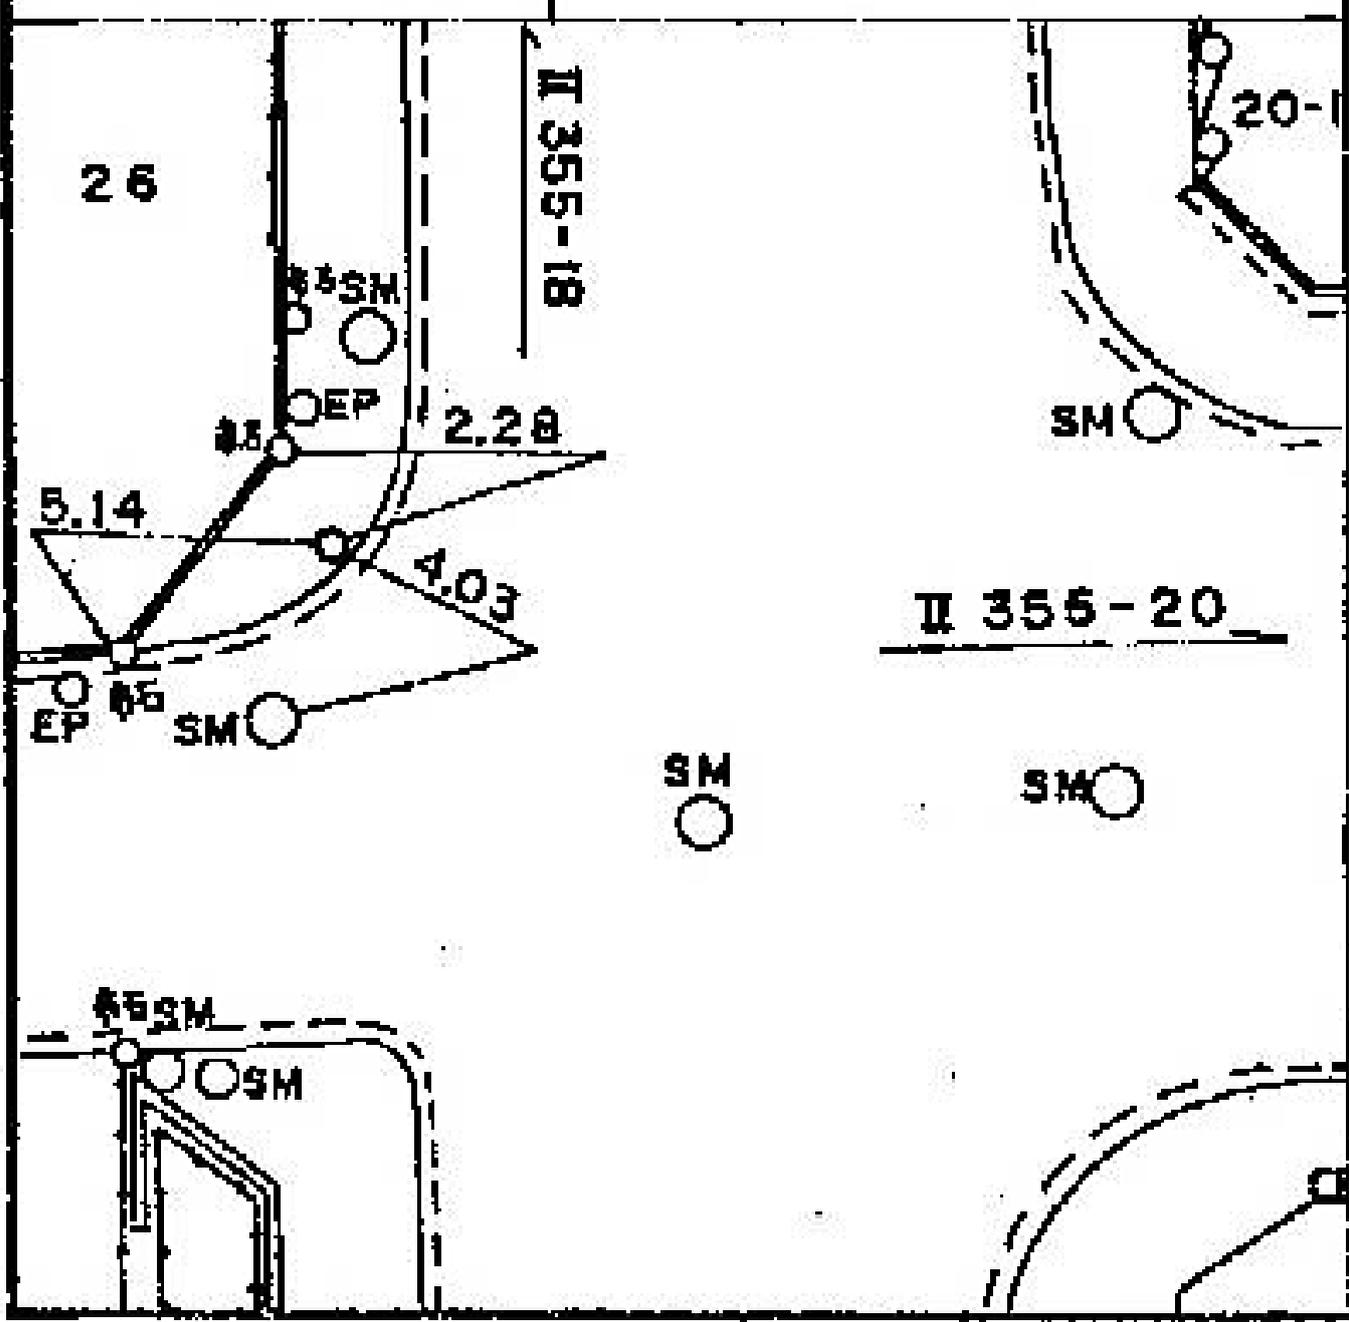

所在地

緑区たちばな台一丁目二番地先

標識ノ種類

木杭・標石・刻印

鋳・鑄物杭 (金属標)

線番号


II 355

点番号

20

要


図

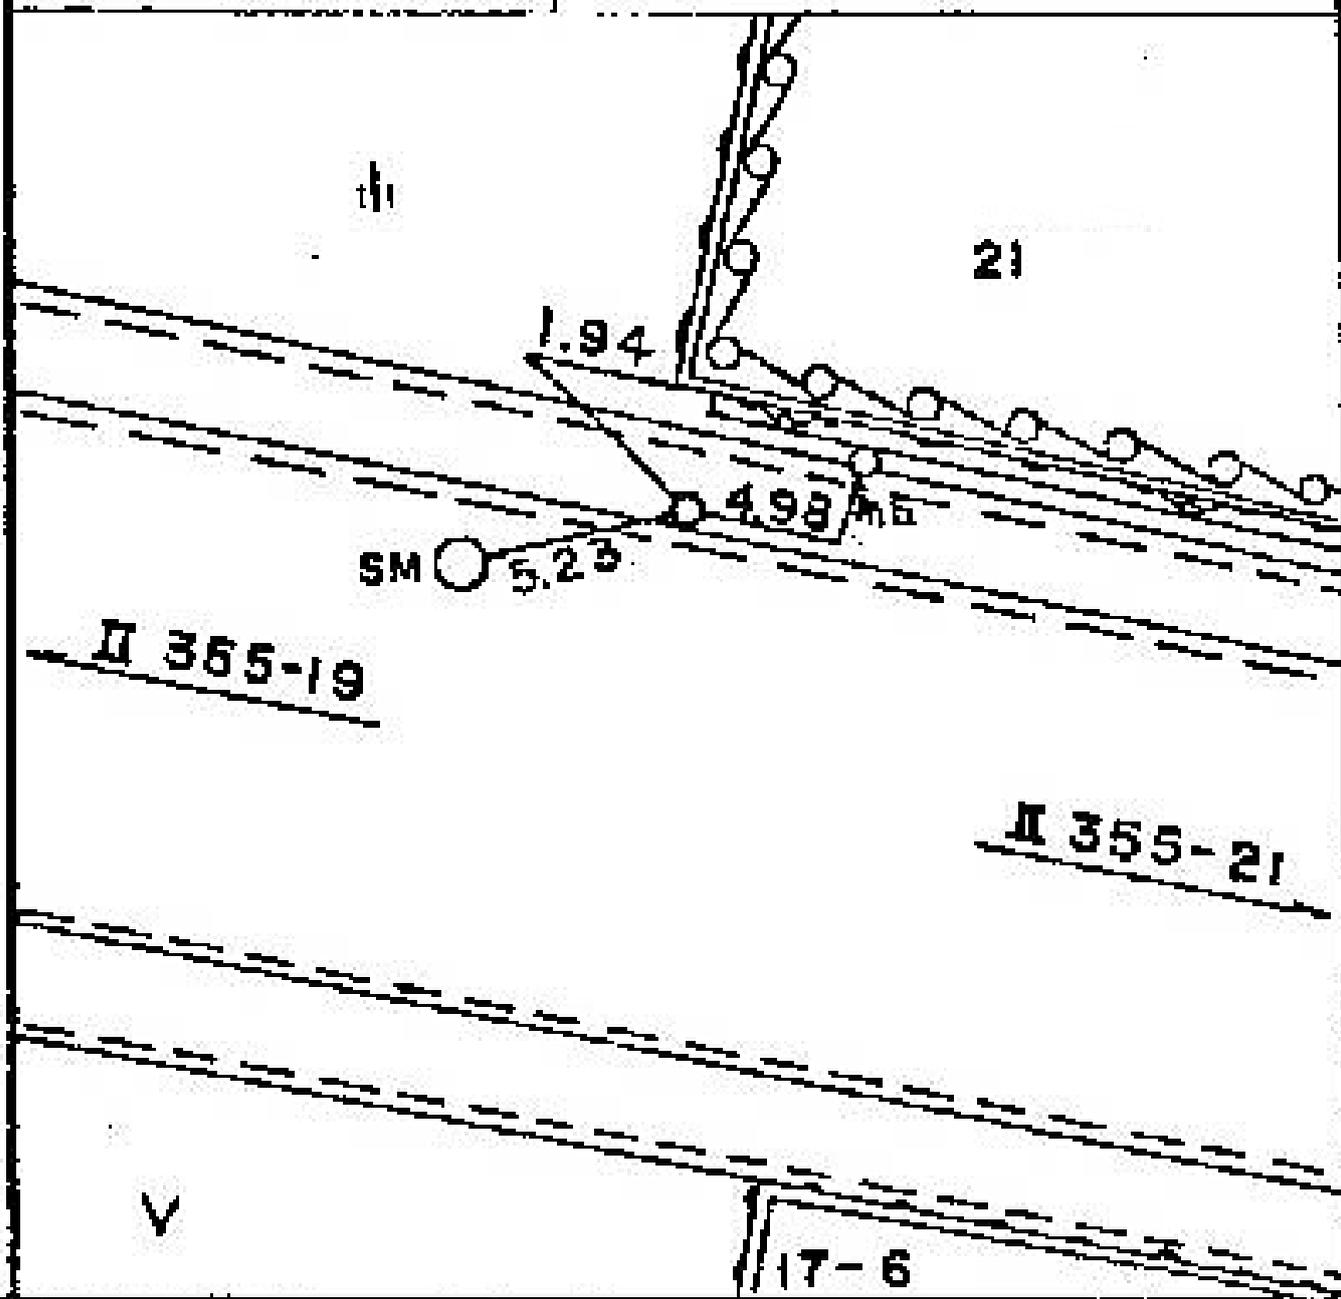

線番号	点番号	標識ノ種類	所在地
I355	21	木杭。標石。刻印	緑区上谷本町七二二番地先
要 図		鋳。鑄物杭 (金属標)	

植木畑

722

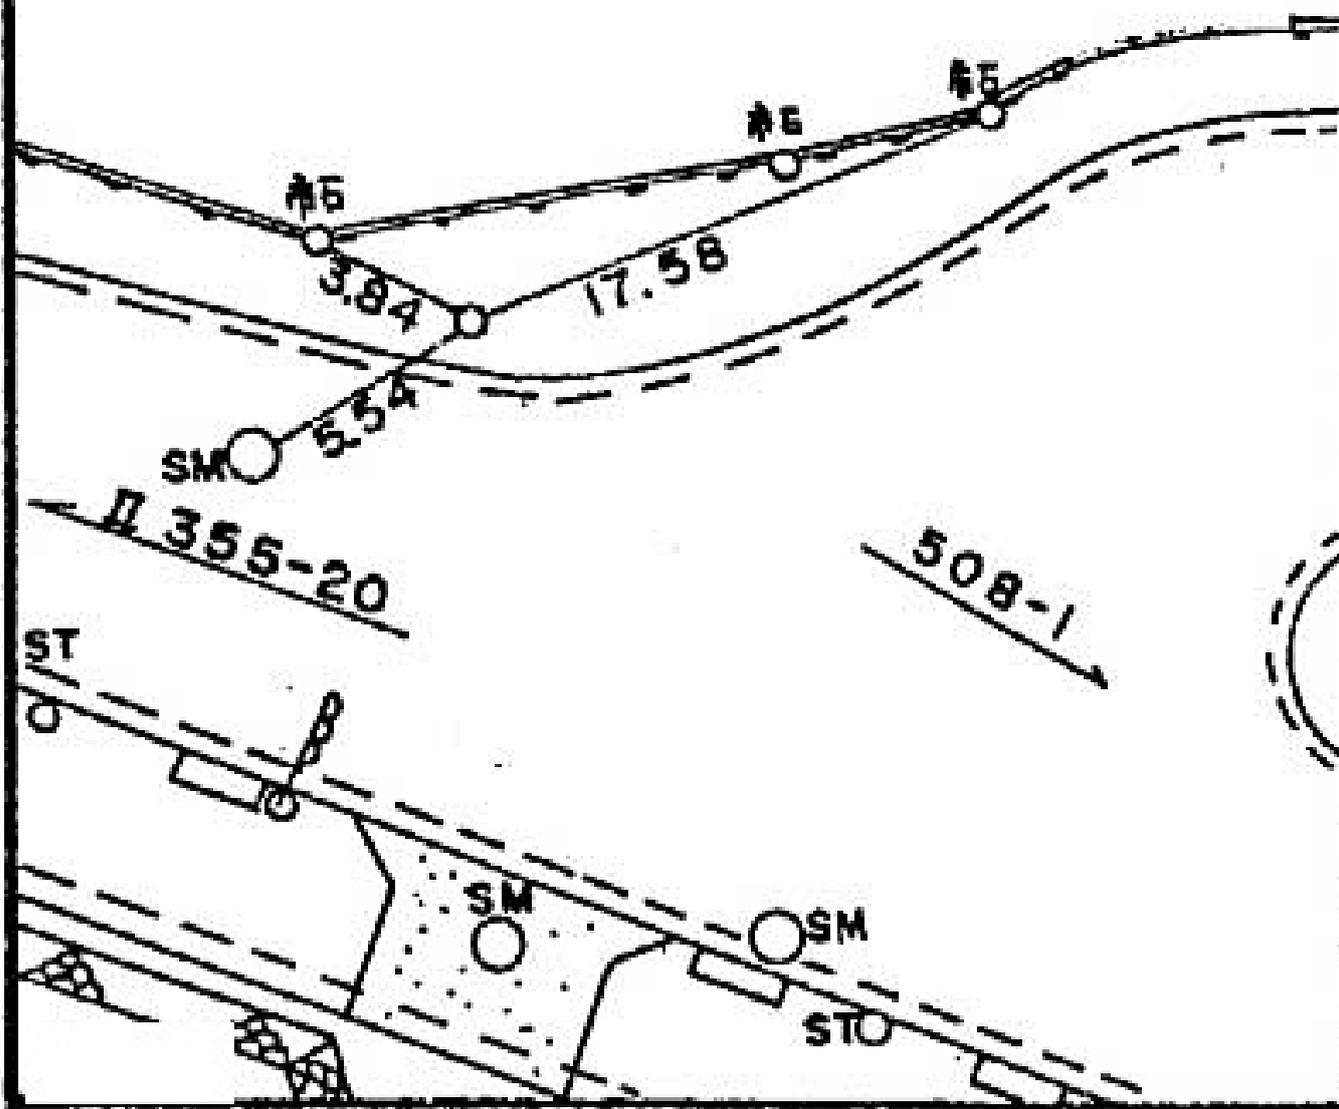

所在地

緑区鴨志田町五三三番地先

標識ノ種類

木杭。標石。刻印

鋳。鑄物杭 (金属標)


点番号

22

線番号

Ⅱ355

要 図

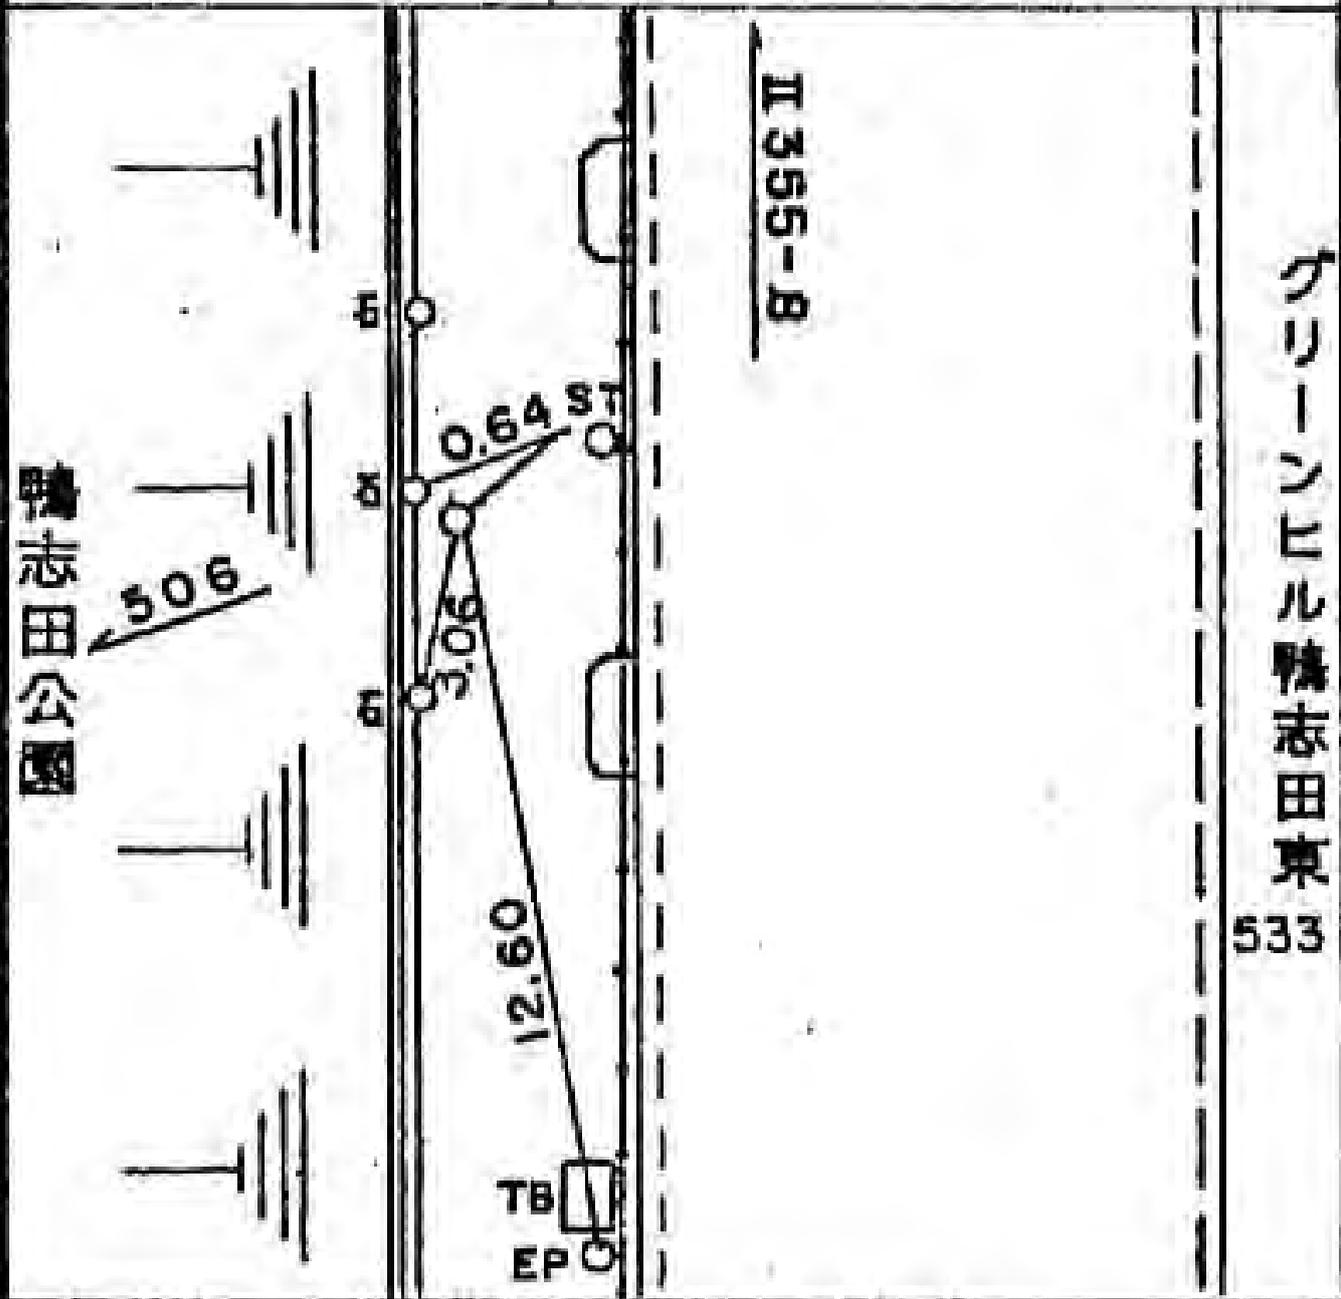


線番号	点番号	標識ノ種類	所在地
-----	-----	-------	-----

II 355	24	金属標 ・鋌・木杭
--------	----	---

要 図	キザミ
-----	-----

青葉区寺家町277番地先

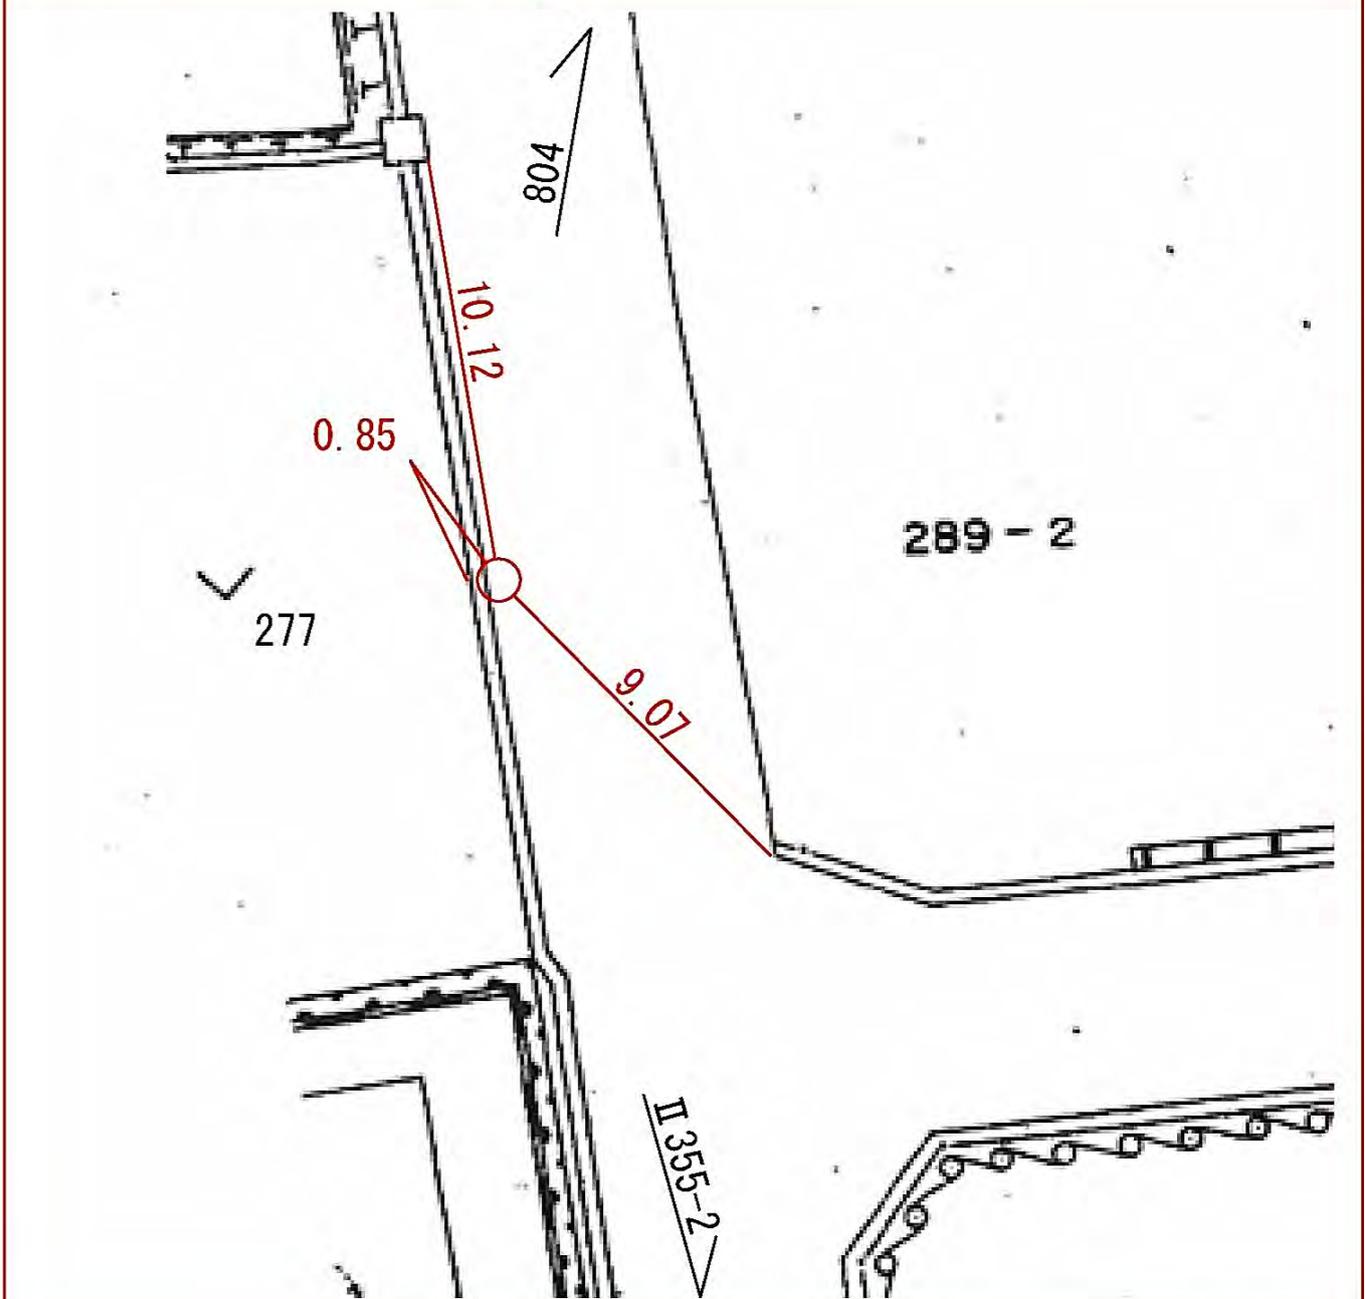

線 番 号	点 番 号	標 識 / 種 類	所 在 地
-------------	-------------	-----------	-------


Ⅱ356 1

木杭・標石・刻印

緑区鴨志田町一三〇一三番地先

要 図

鉄・鋳物杭 **金属標**

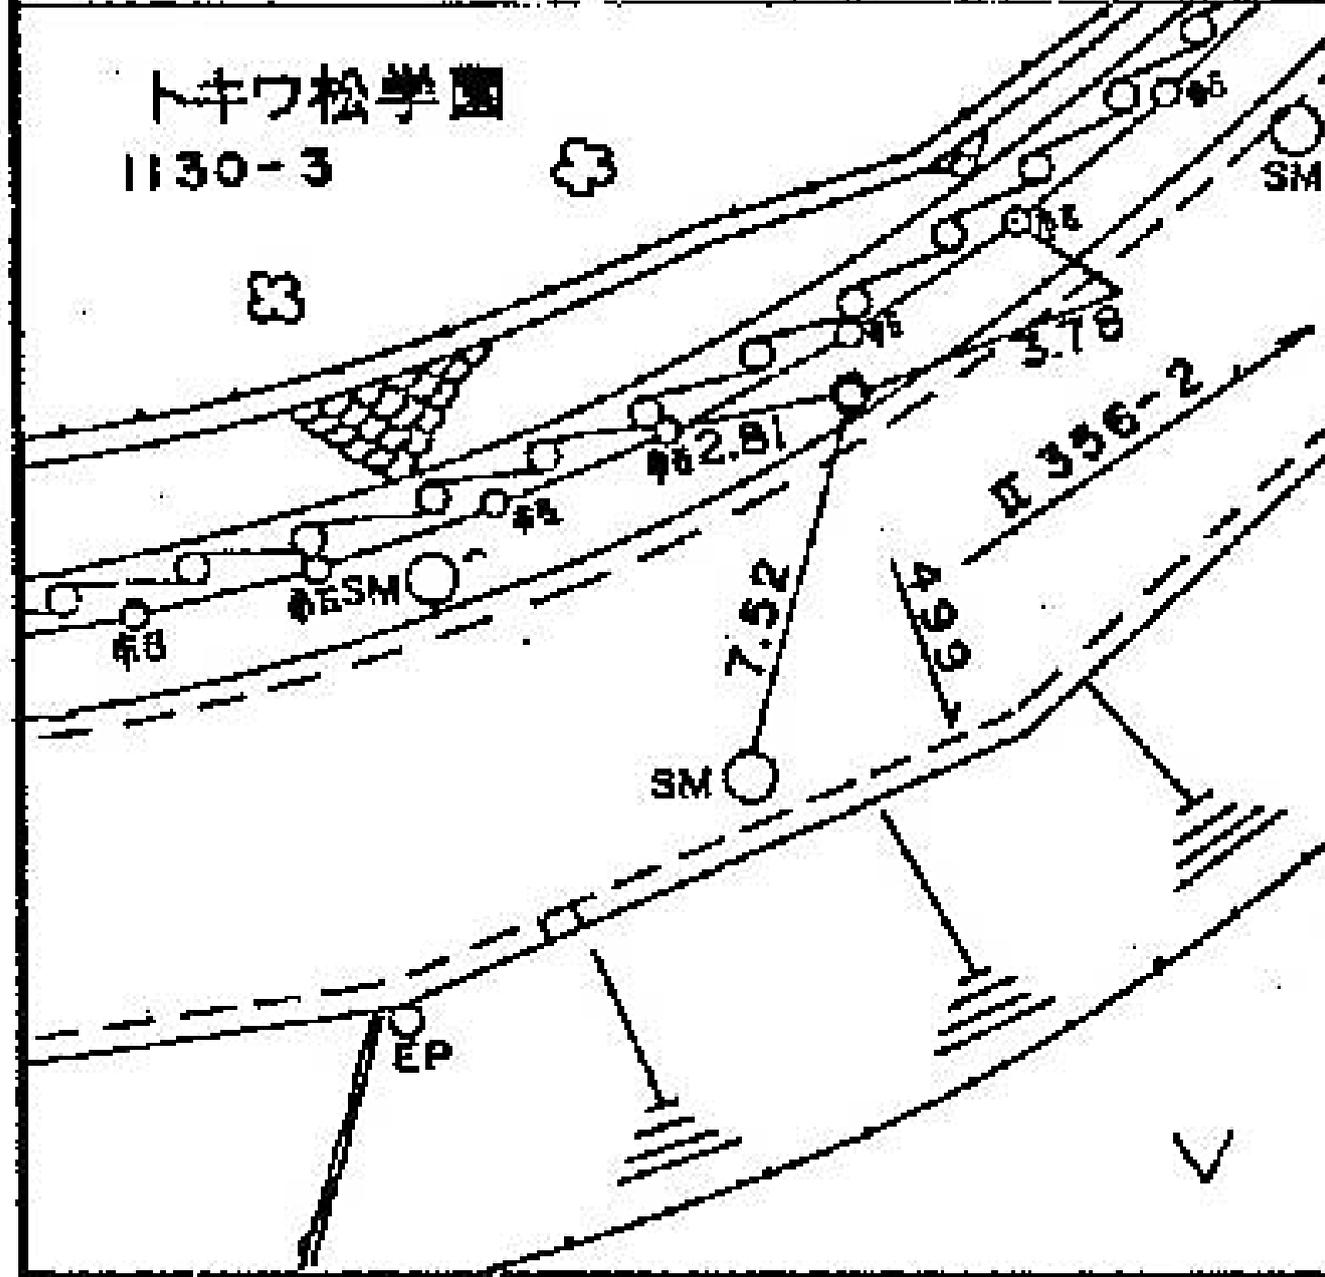

緑区鴨志田町一三〇一三番地先

所在地

緑区鴨志田町一一六一番地先

標識ノ種類

木杭。標石。刻印

鋳。鑄物杭 (金属標)

点番号


2

線番号

I356

要

図

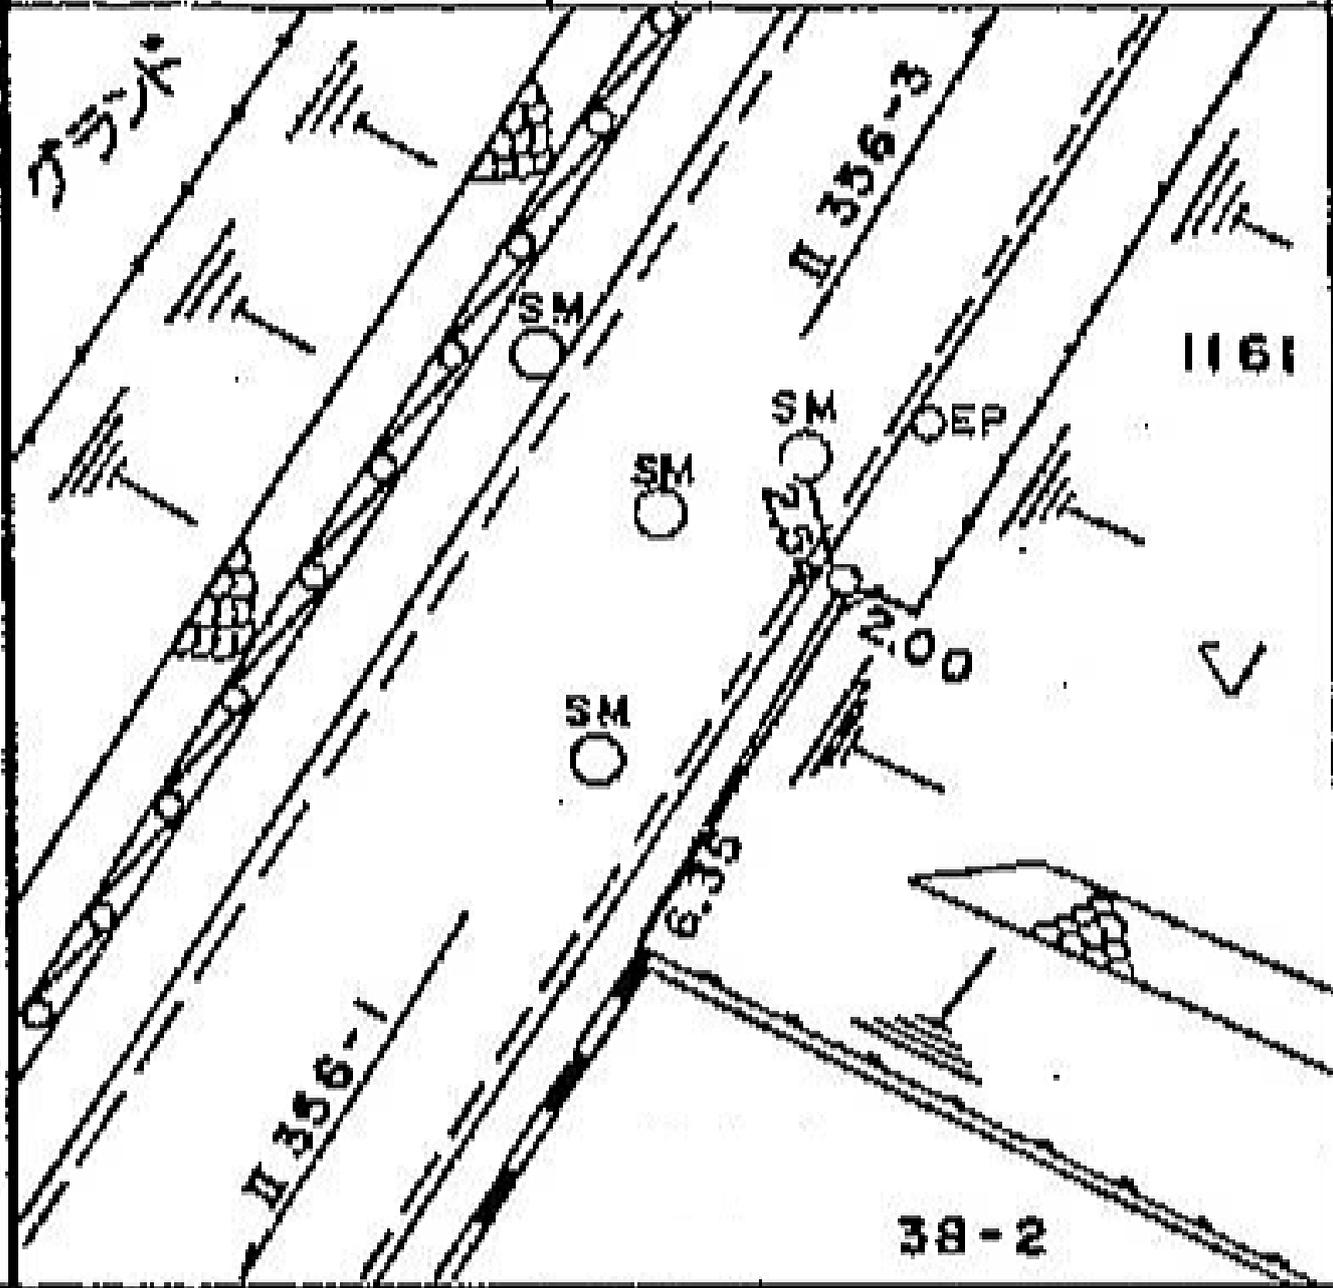

線番号	区番号	標識ノ種類	所在地
I356	3	木杭。標石。刻印	緑区鴨志田町一二〇四番地先
要	図	鋳。鑄物杭 (金属標)	

所在地

緑区鴨志田町一二〇〇番地先

標識ノ種類

木杭。標石。刻印

鋳。鑄物杭 (金属標)

線番号


Ⅱ356

点番号


4

要 図

1200 日本体育大学

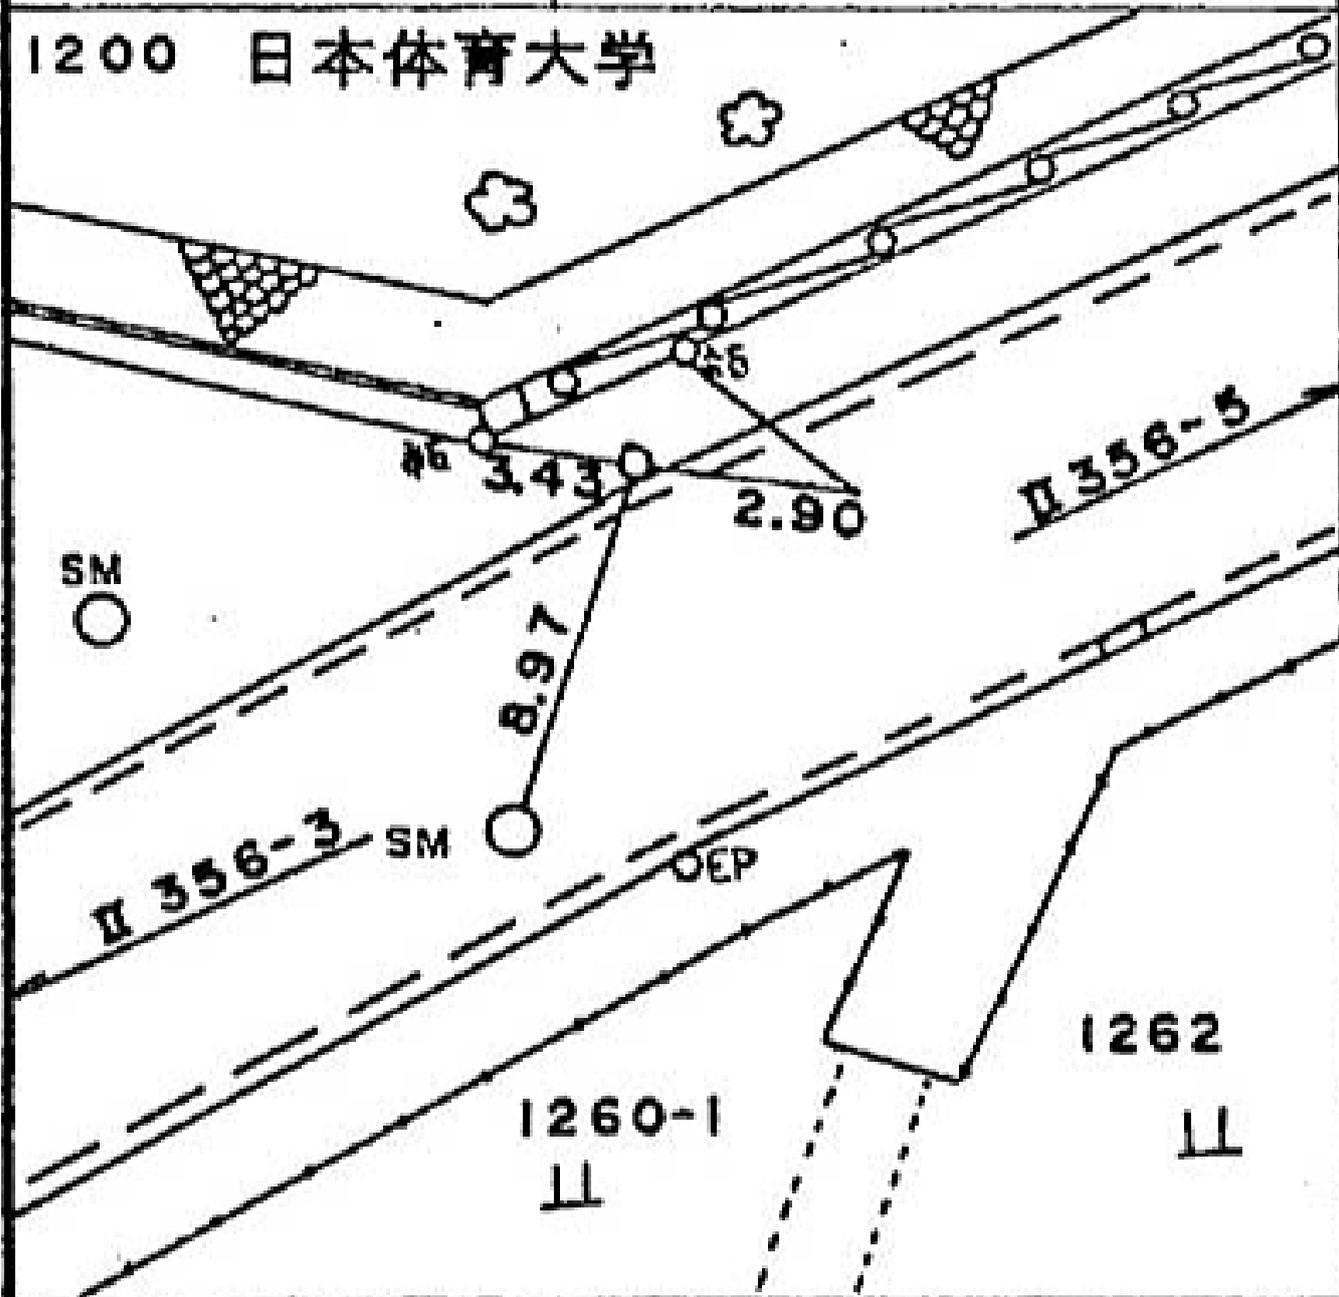

線番号	点番号	標識ノ種類	所在地
II 356	5	木杭。標石。刻印	緑区鴨志田町一二八二一一番地先
要	図	鋳。鑄物杭 (金属標)	

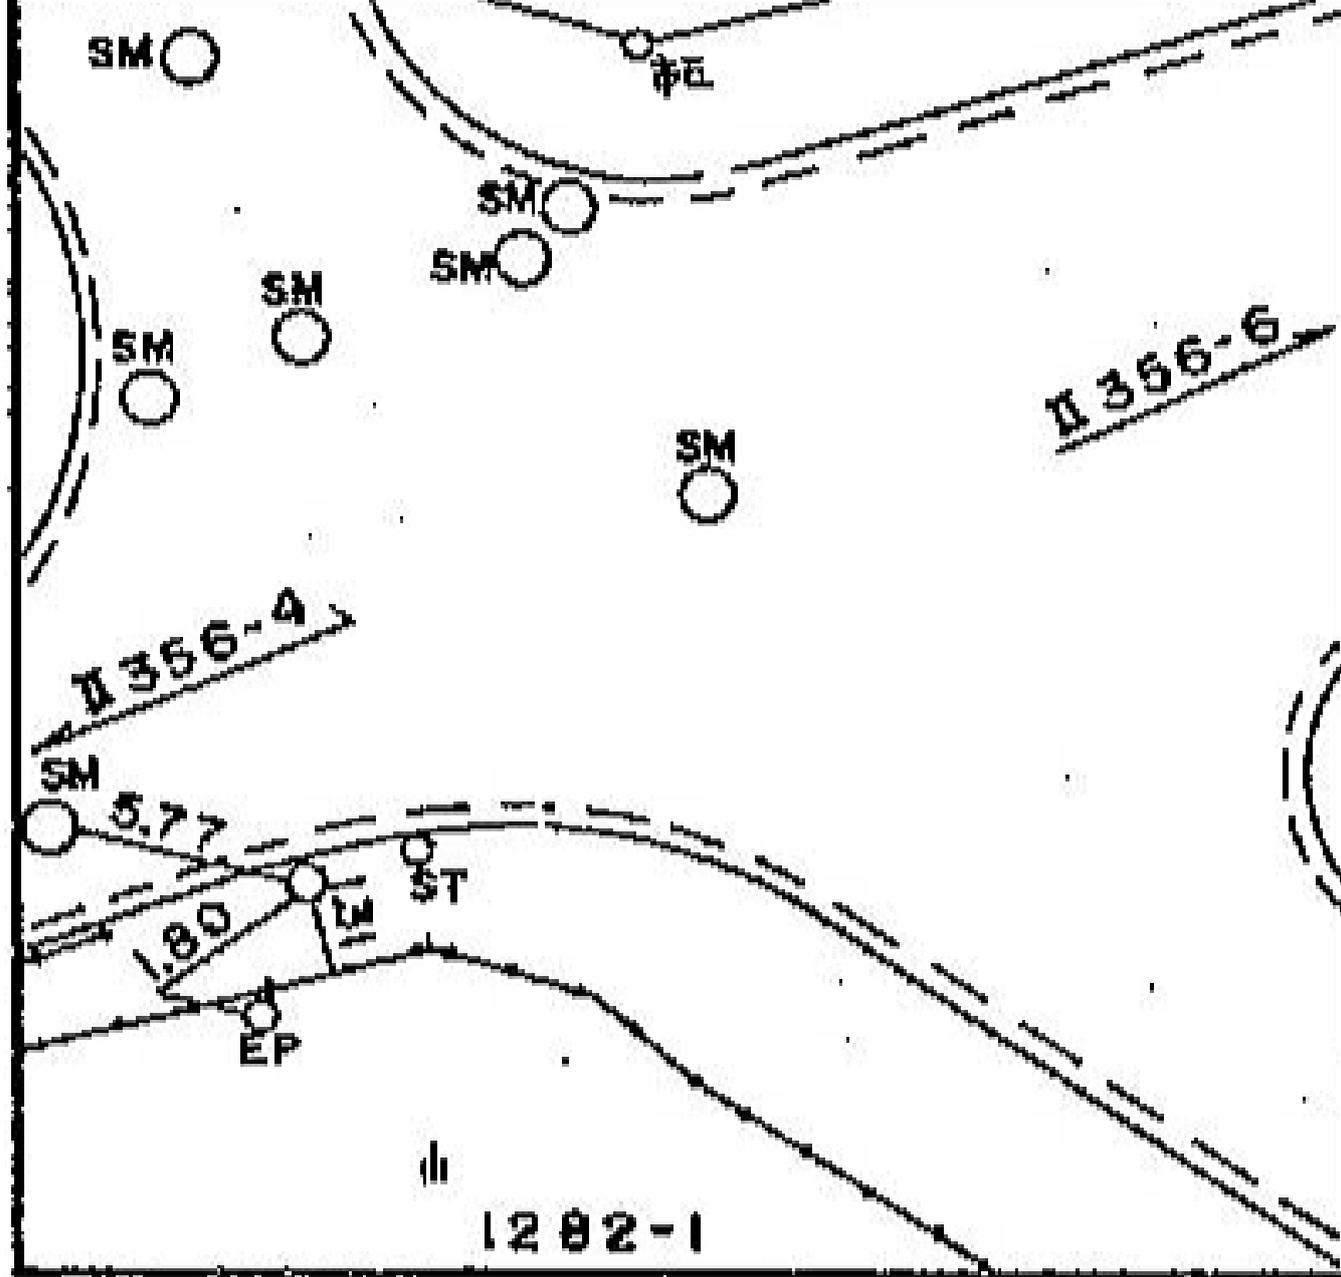

所在地

緑区鴨志田町八二三番地先

標識 / 種類

木杭。標石。刻印

鋳。鑄物杭 (金属標)




線番号

点番号

I 356

7

要

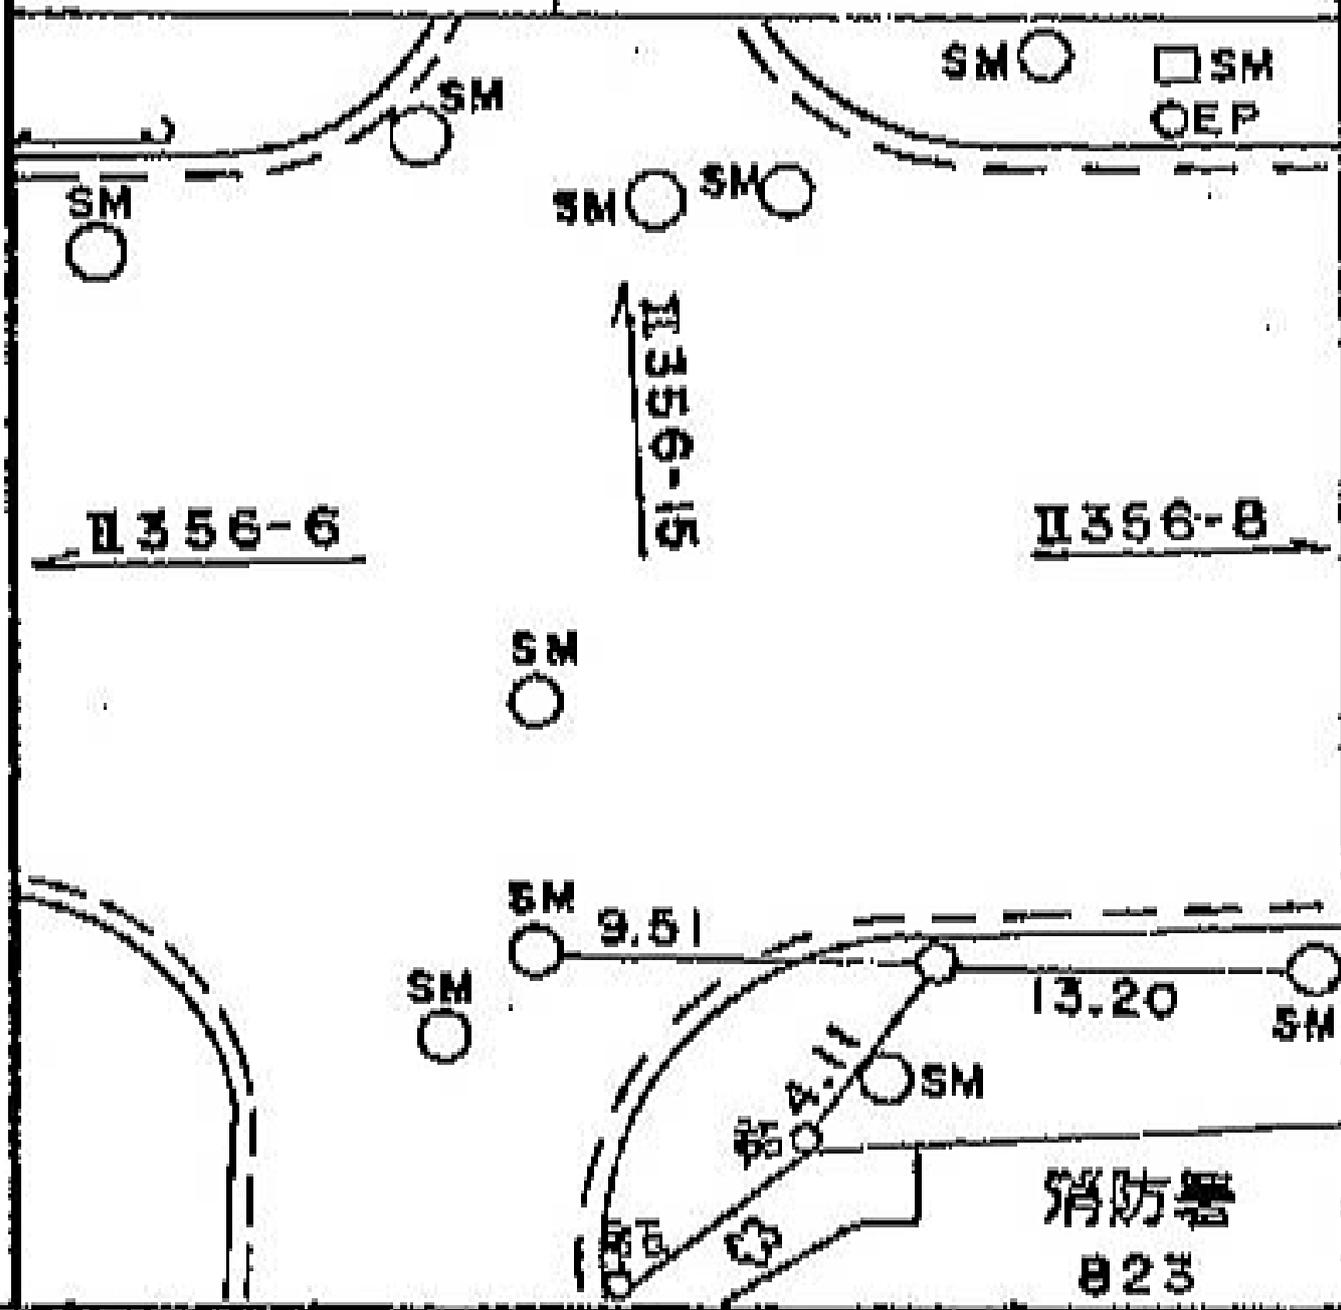

線番号	点番号	標識ノ種類	所在地
I 356	8	木杭。標石。刻印	緑区鴨志田町五六四―一番地先
要 図		鋳。鑄物杭 (金属標)	

所在地

緑区鴨志田町五四〇番地先

標識ノ種類

木杭。標石。刻印

鋳。鑄物杭 (金属標)

線番号


I 356

点番号

9

要

図

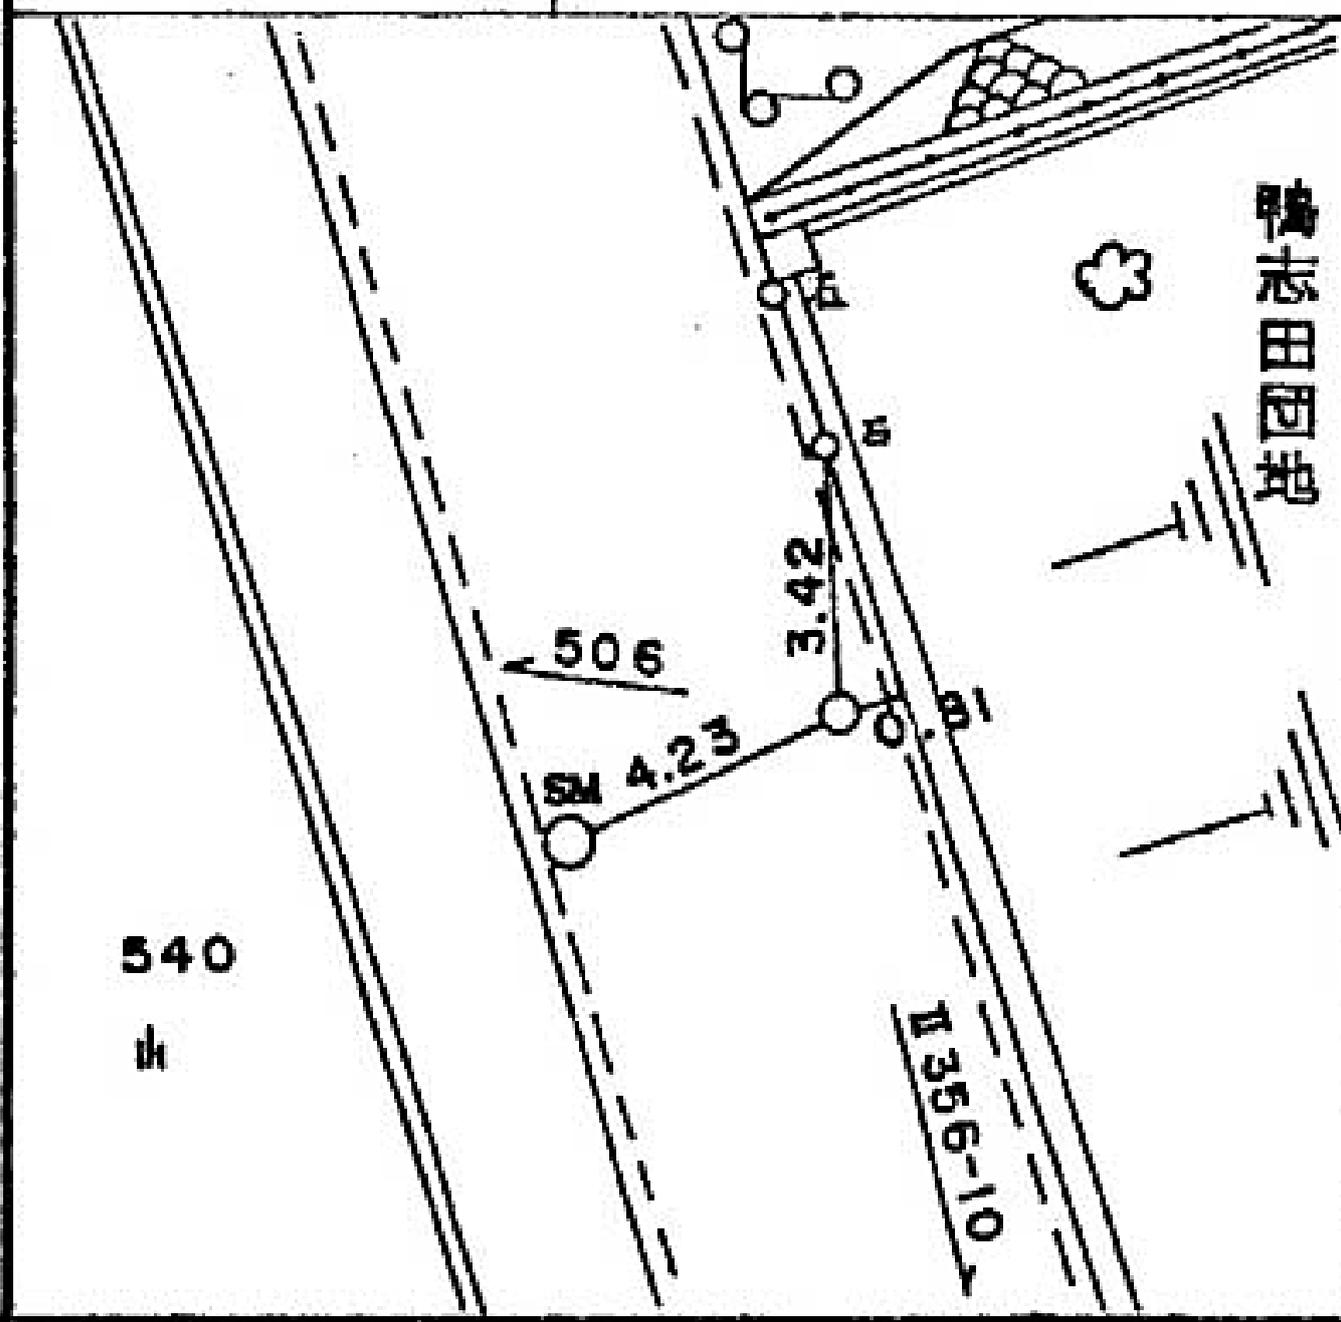

所在地

緑区鴨志田町五三九番地先

標識ノ種類

木杭。標石。刻印

鉄。鋳物杭 (金属標)


点番号

10

線番号

I356

要図

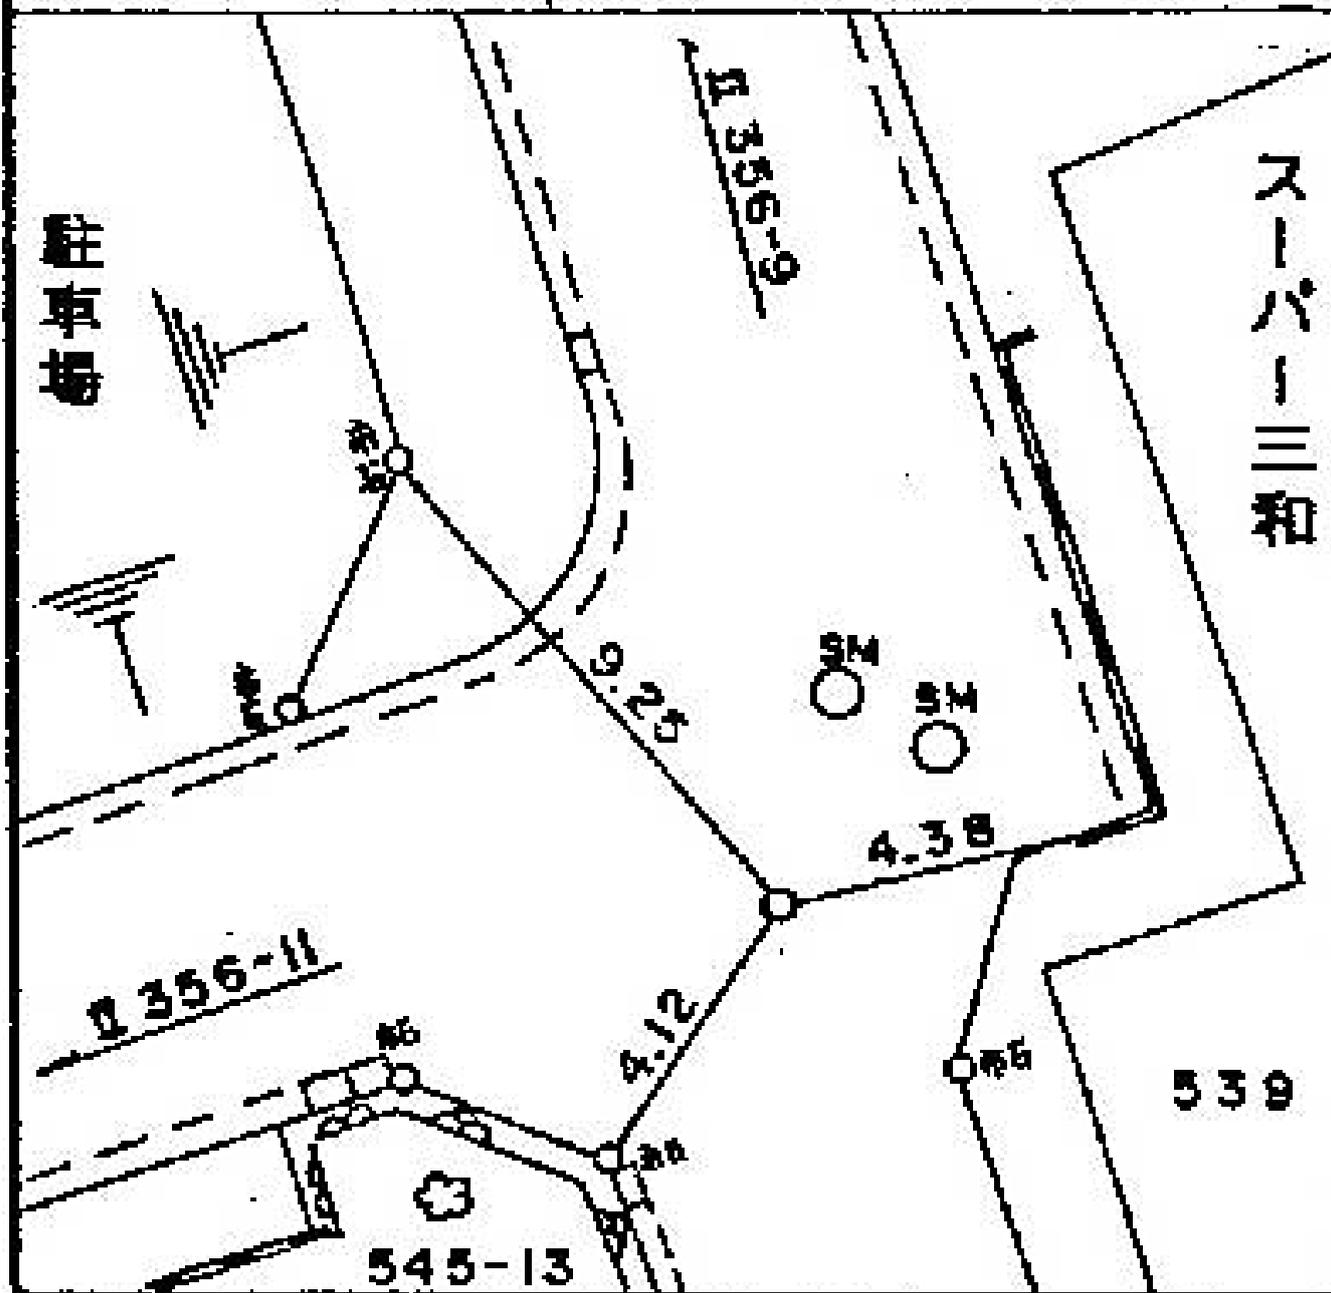

所在地

緑区鴨志田町五四四一四番地先

標識ノ種類

木杭・標石・刻印

鎮・鑄物杭 (金鷹標)

点番号


11

標番号


Ⅱ356

要

図

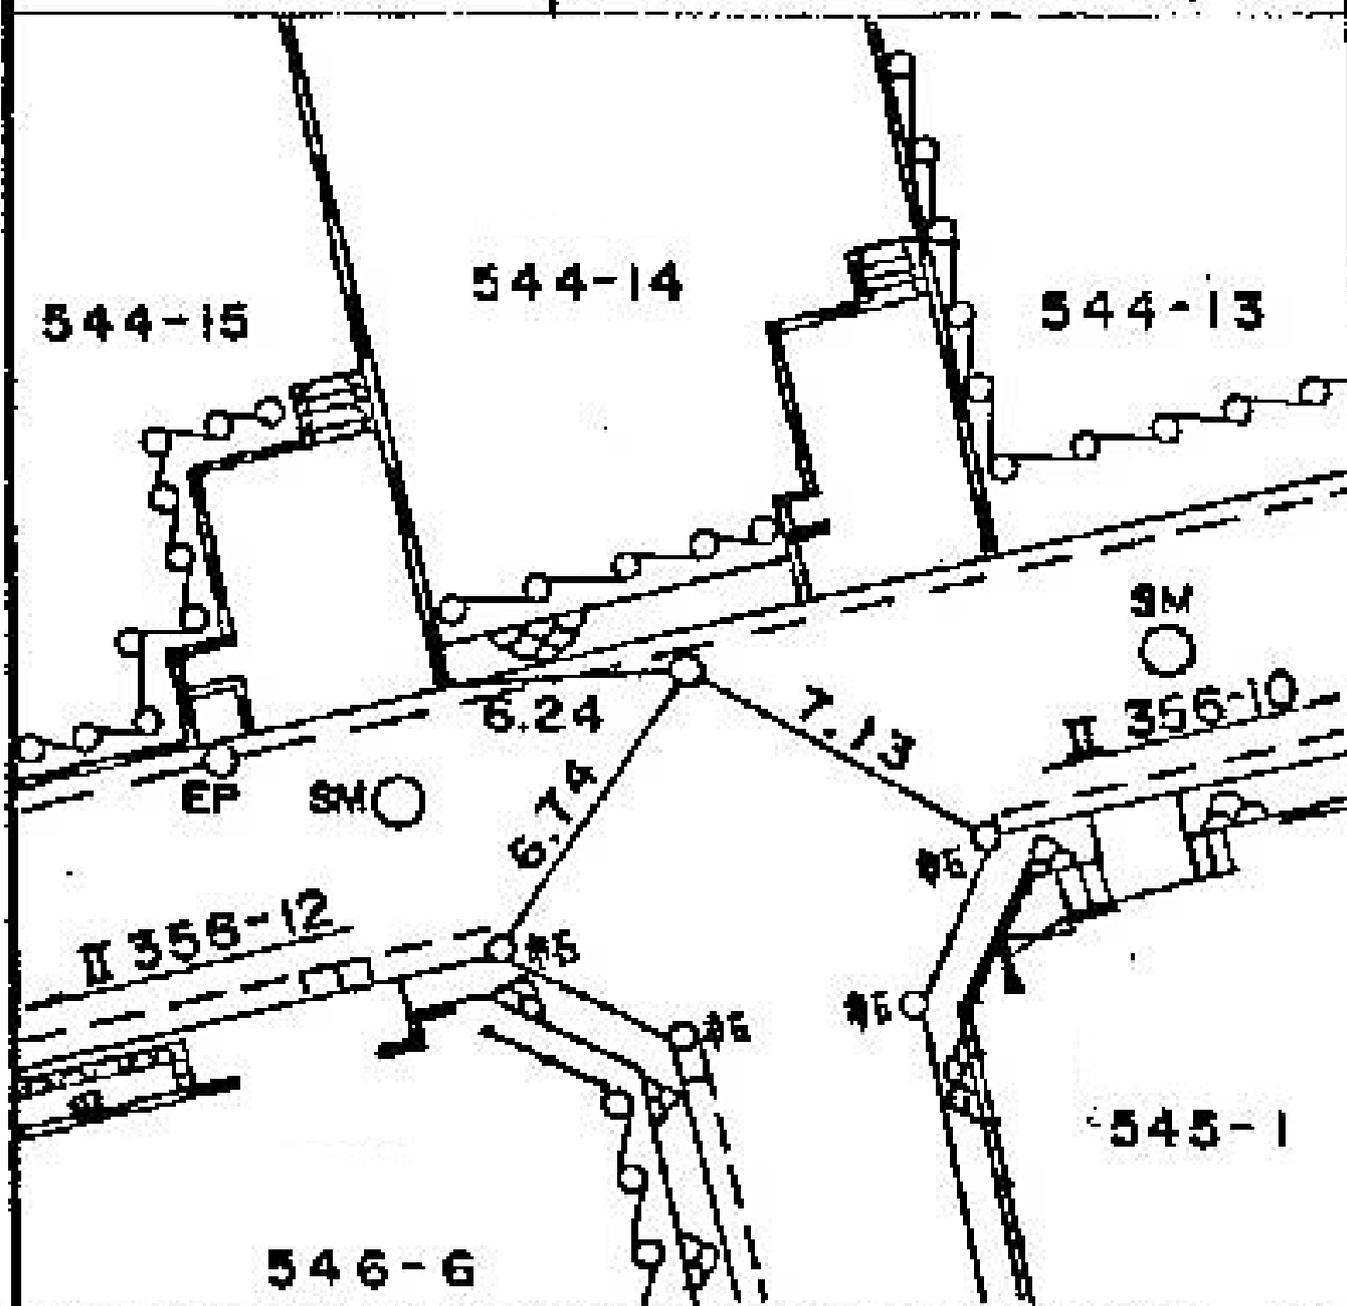


線番号	点番号	標識ノ種類	所在地
I356	12	木杭・標石・刻印	緑区鴨志田町五六九番地先
要 図		鉄・鋳物杭 (金属標)	

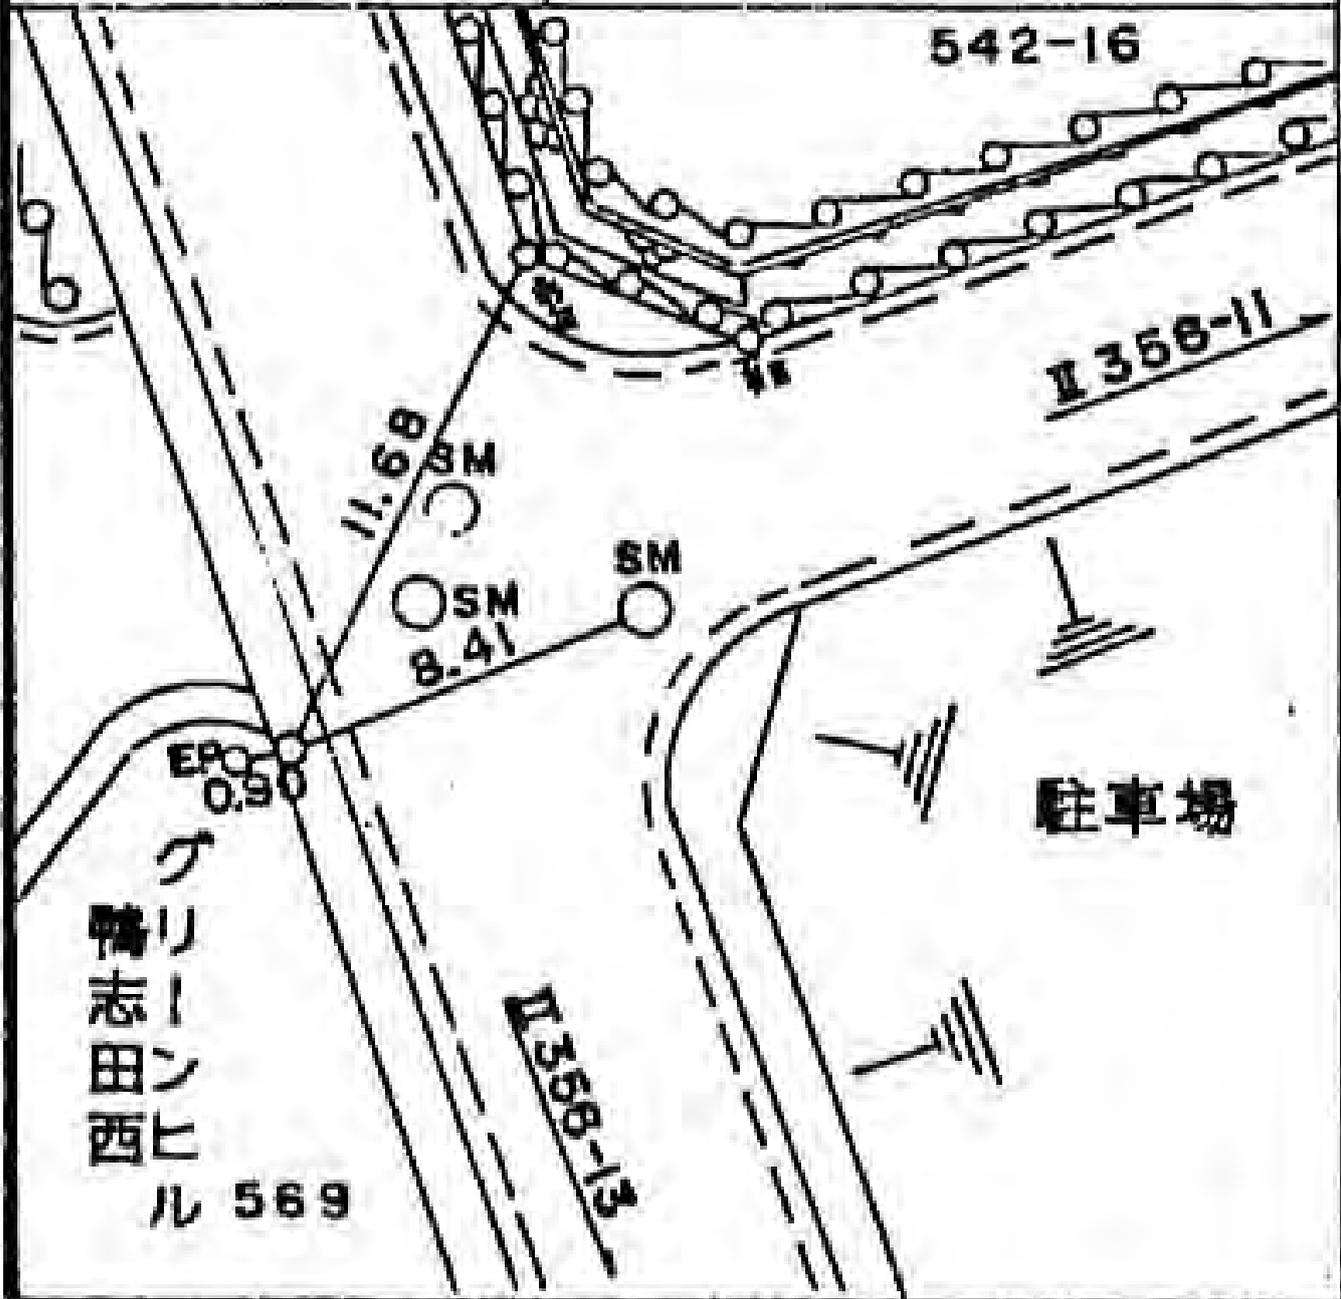

線番号	点番号	標識ノ種類	所在地
I356	13	木杭。標石。刻印	緑区鴨志田町五六九番地先
要 図		鋳。鑄物杭 (金属標)	

線番号	点番号	標識ノ種類	所在地
I356	14	木杭。標石。刻印	緑区鴨志田町五六八―四番地先
要 図		鎮。鑄物杭 (金属標)	

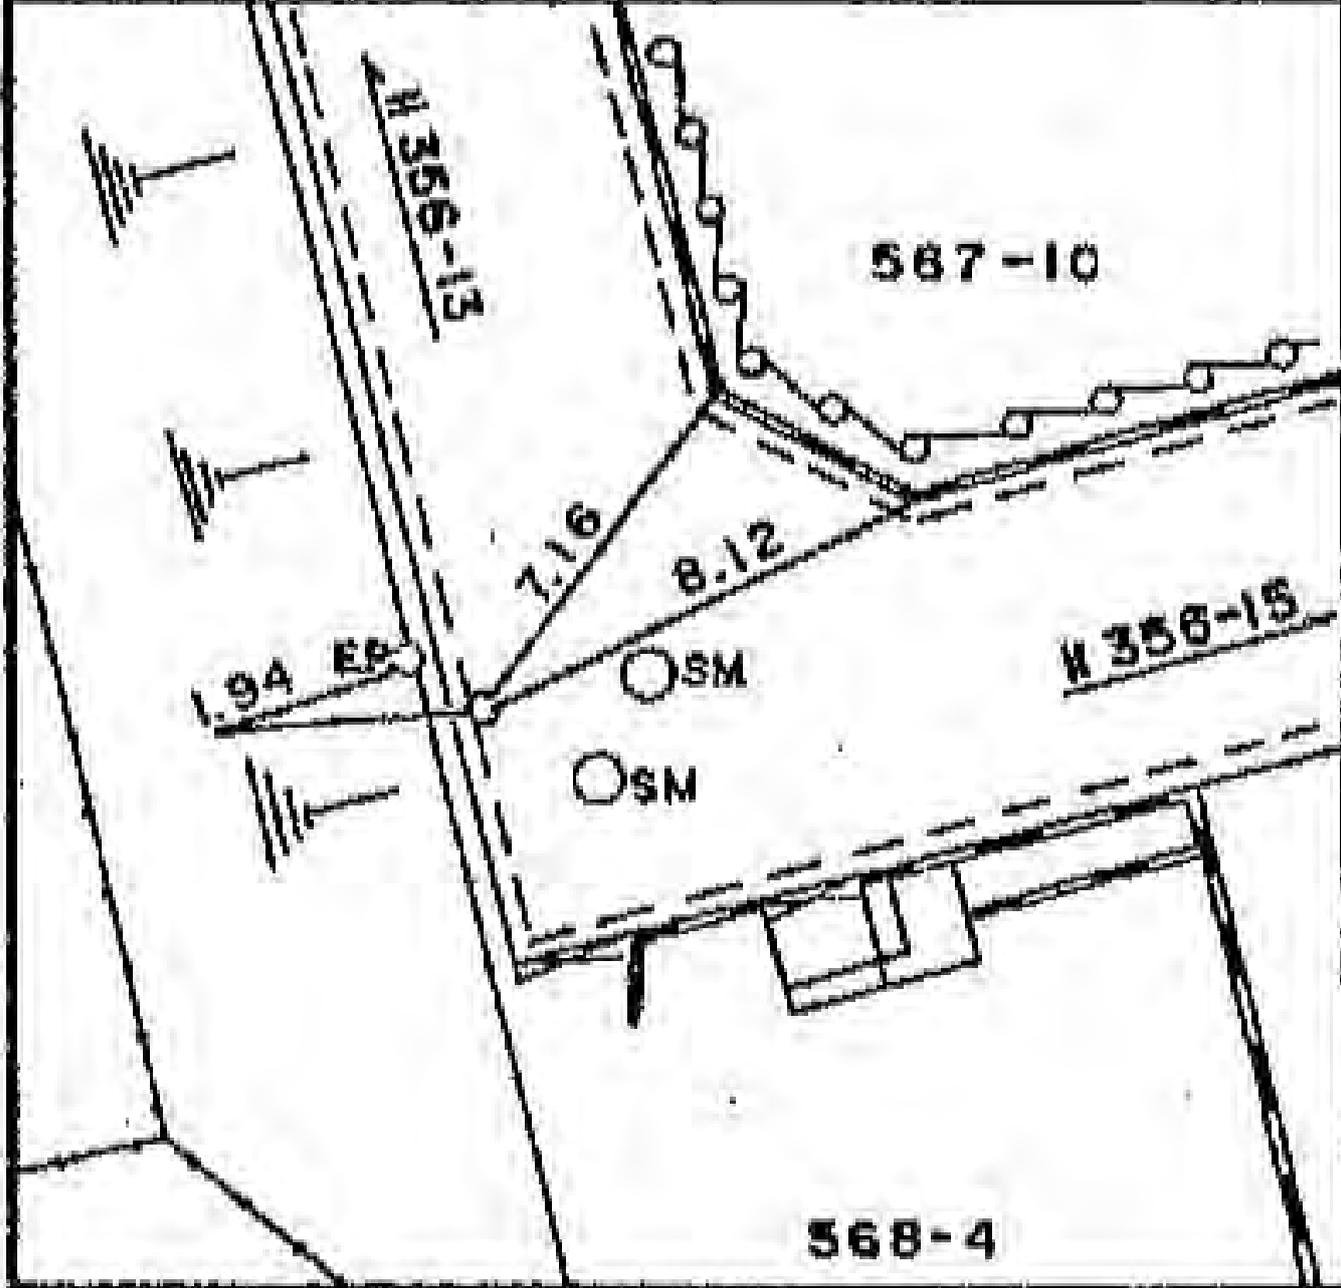

所在地

緑区鴨志田町五六六一番地先

標識ノ種類

木杭。標石。刻印

鋳。鑄物杭 **金属標**

線番号


I356

点番号

15

要

図

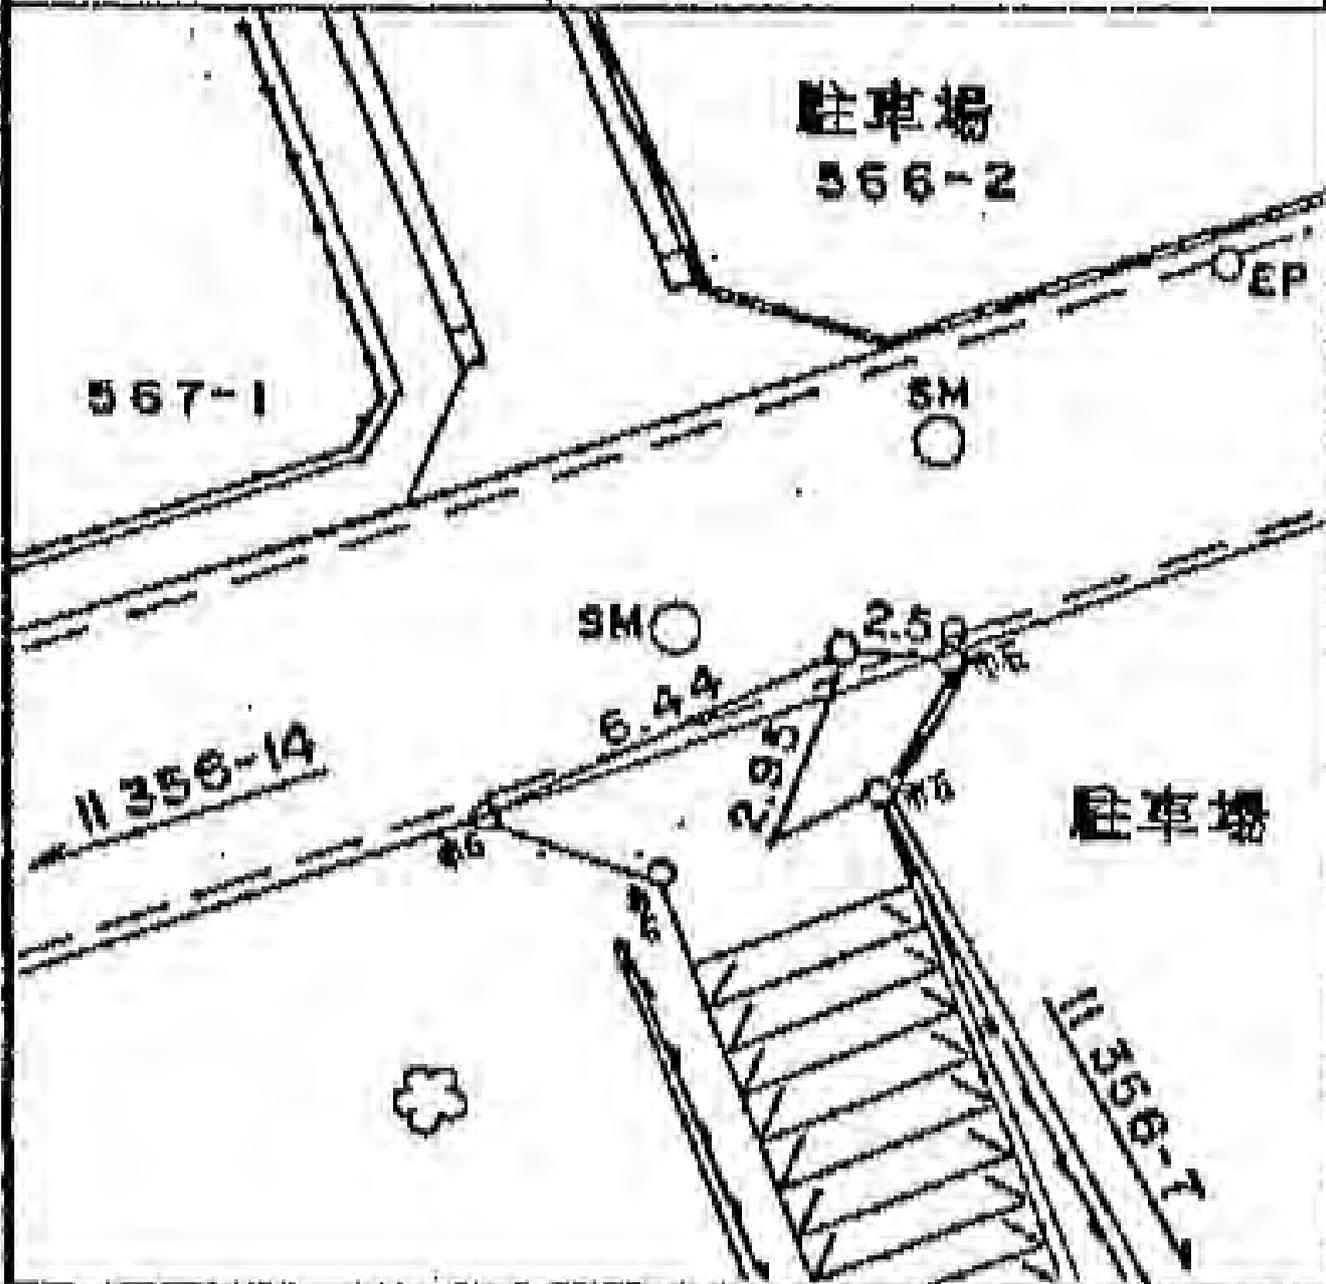

所在線区美しが丘西三丁目二〇一―番地先

標識ノ種類

木杭・標石・刻印

鋳・鑄物杭 (金属標)

線番号


II359

点番号

1

要

図

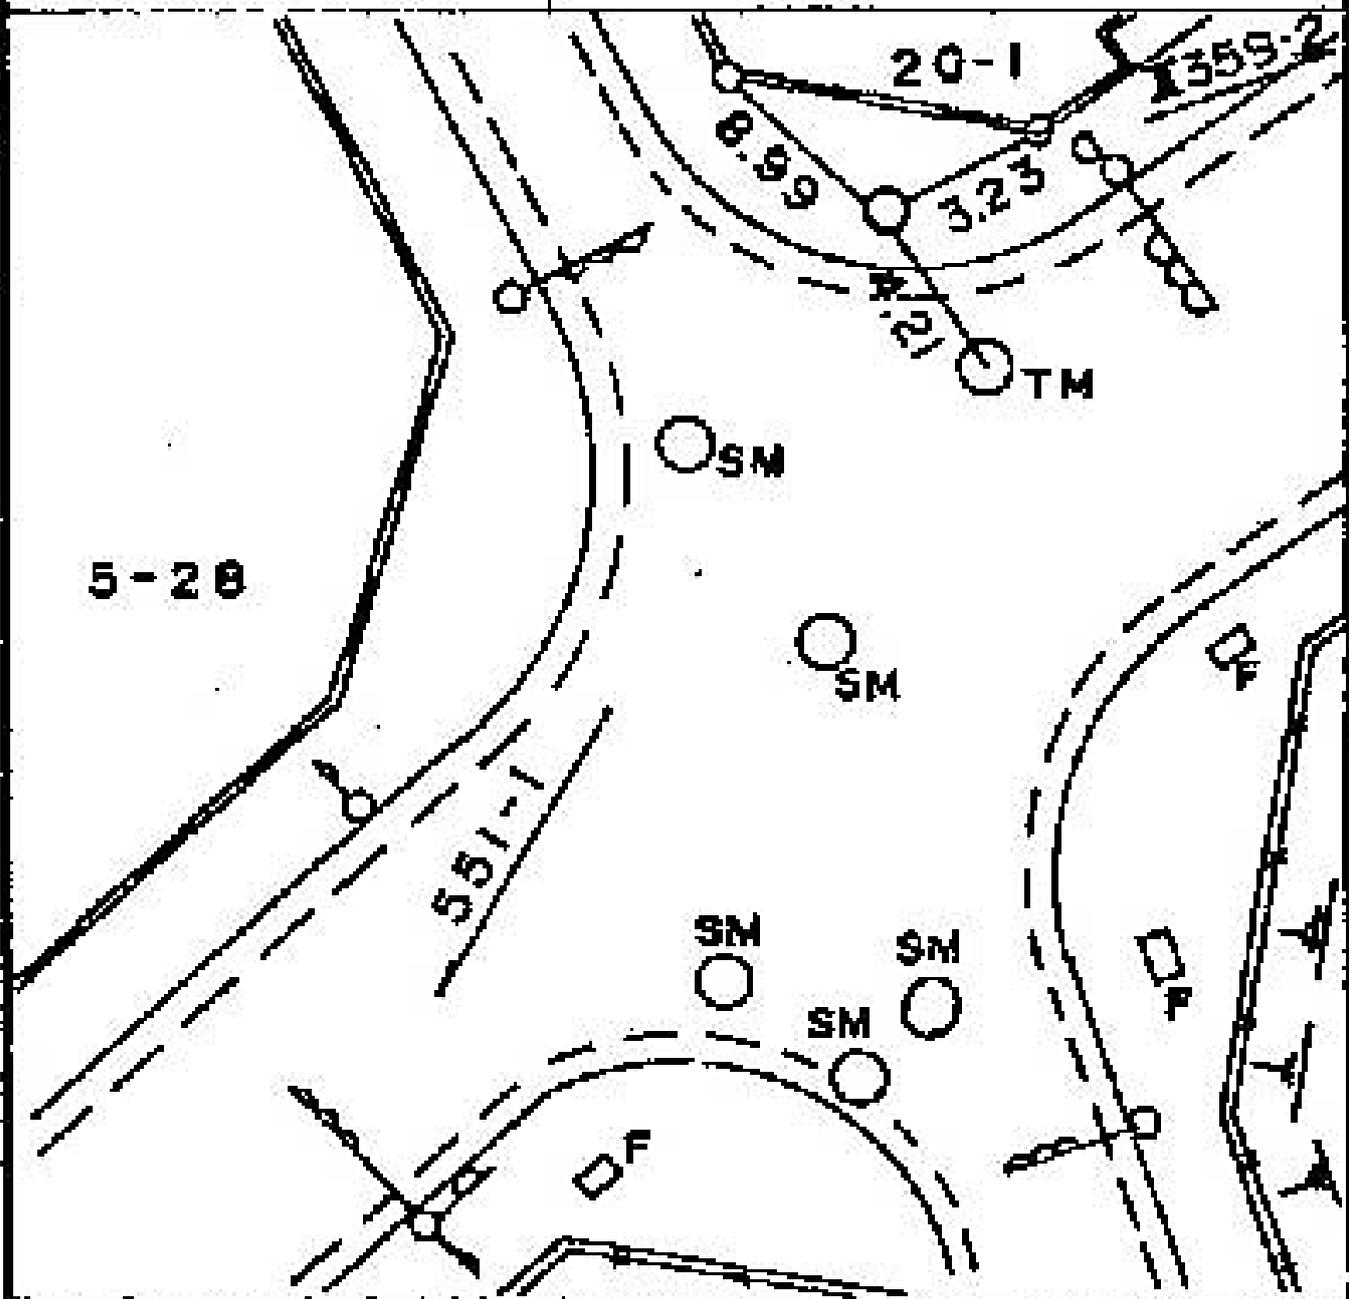

所在線区美しが丘西三丁目一六番地先

標識ノ種類

木杭・標石・刻印

鋏・鋳物杭 (金属標)

線番号


点番号

Ⅱ359


2

要

図

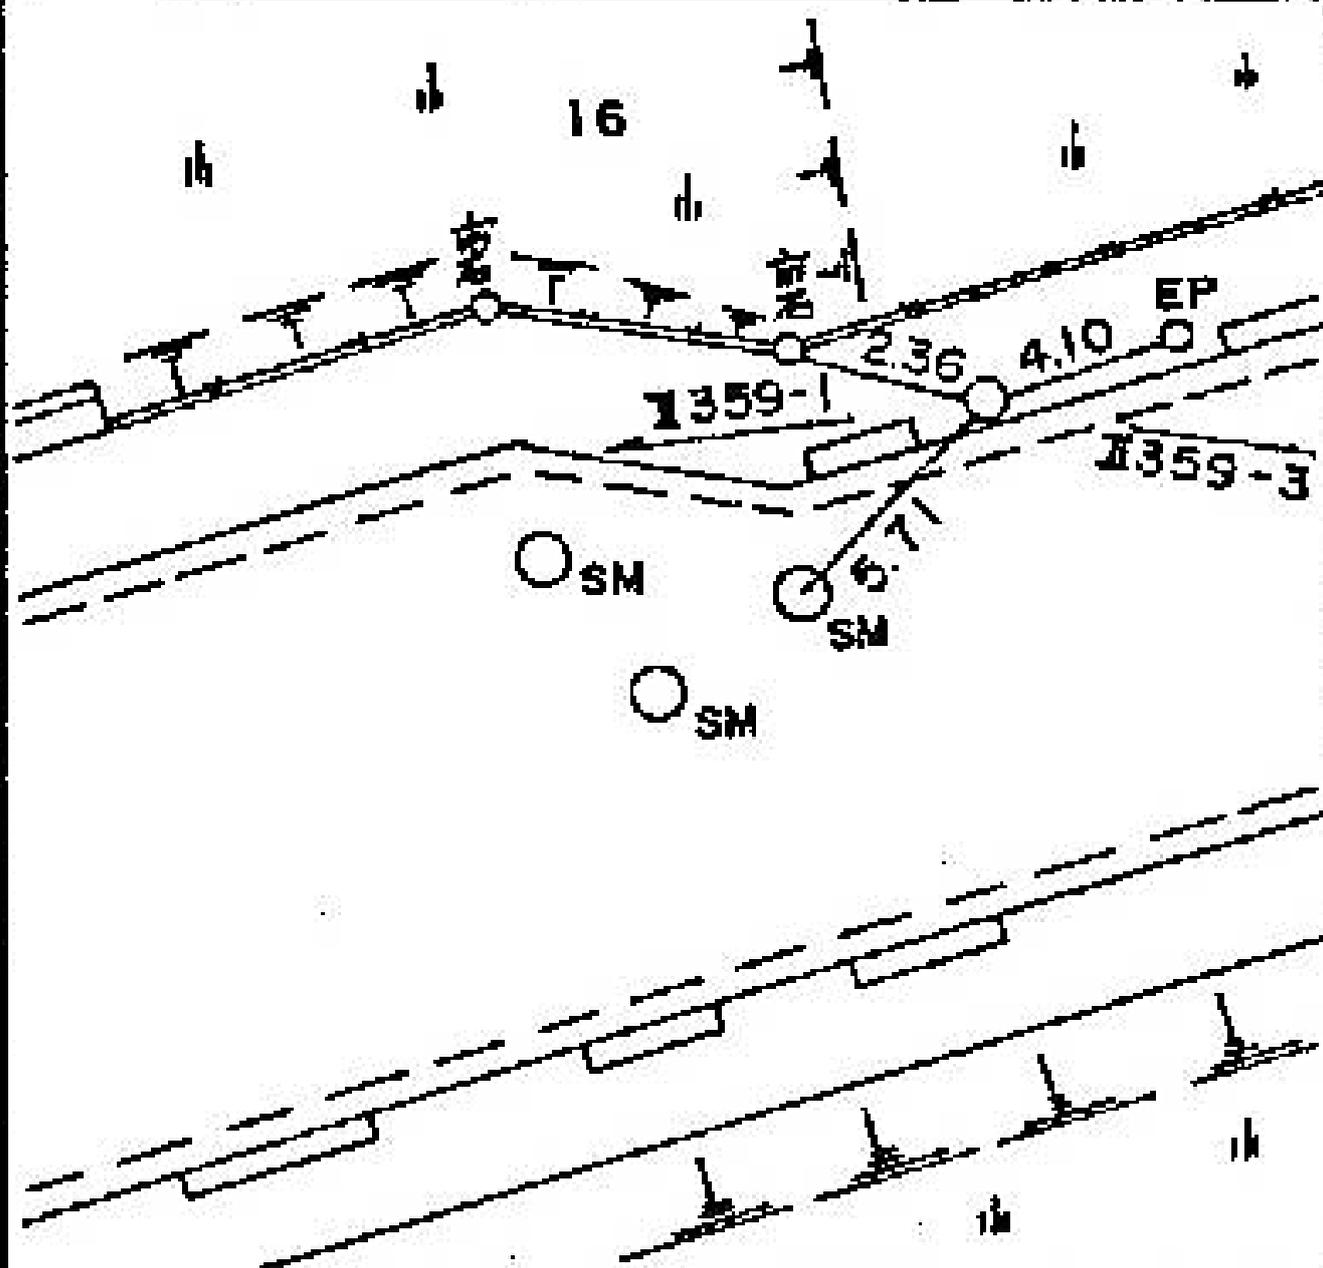

線番号	点番号	標識ノ種類	所在地
II359	8	木杭。標石。刻印	緑区美しが丘西三丁目三一八番地先
要	☒	鋌。鋳物杭 (金属標)	

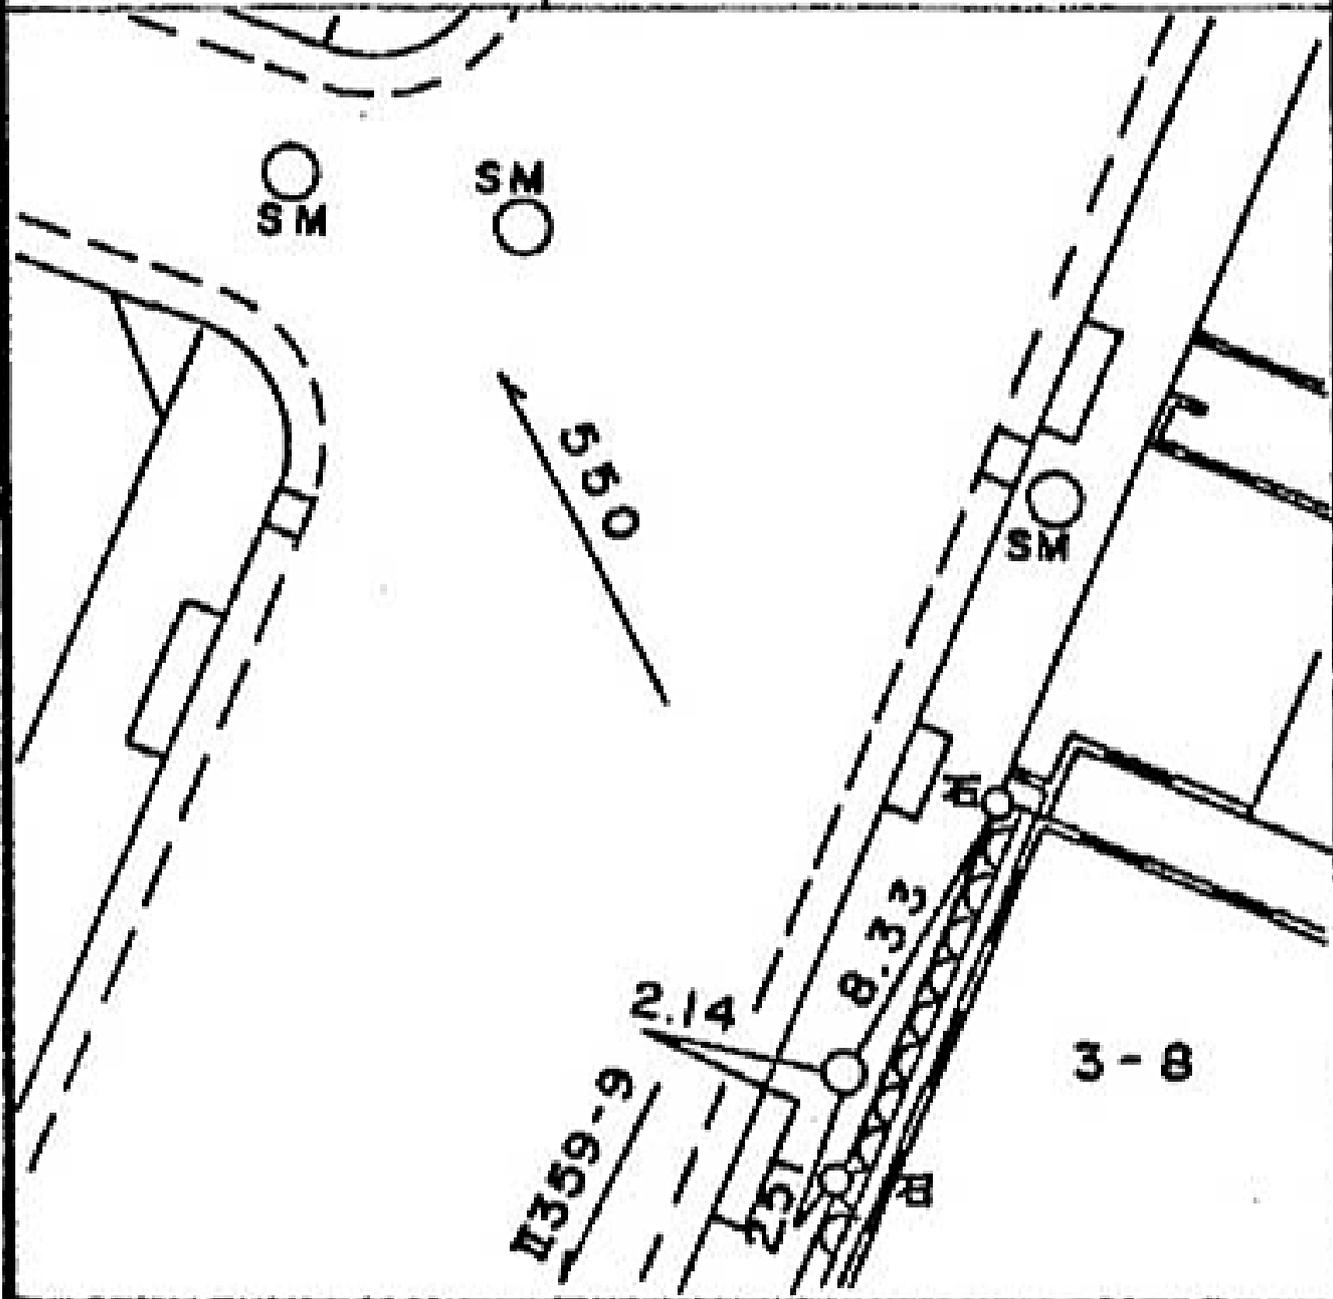

所在地
緑区美しが丘西三丁目一〇一〇番地先

標識ノ種類

木杭。標石。刻印

鋌。鑄物杭 (金属標)

線番号


点番号

II359

9

要

図

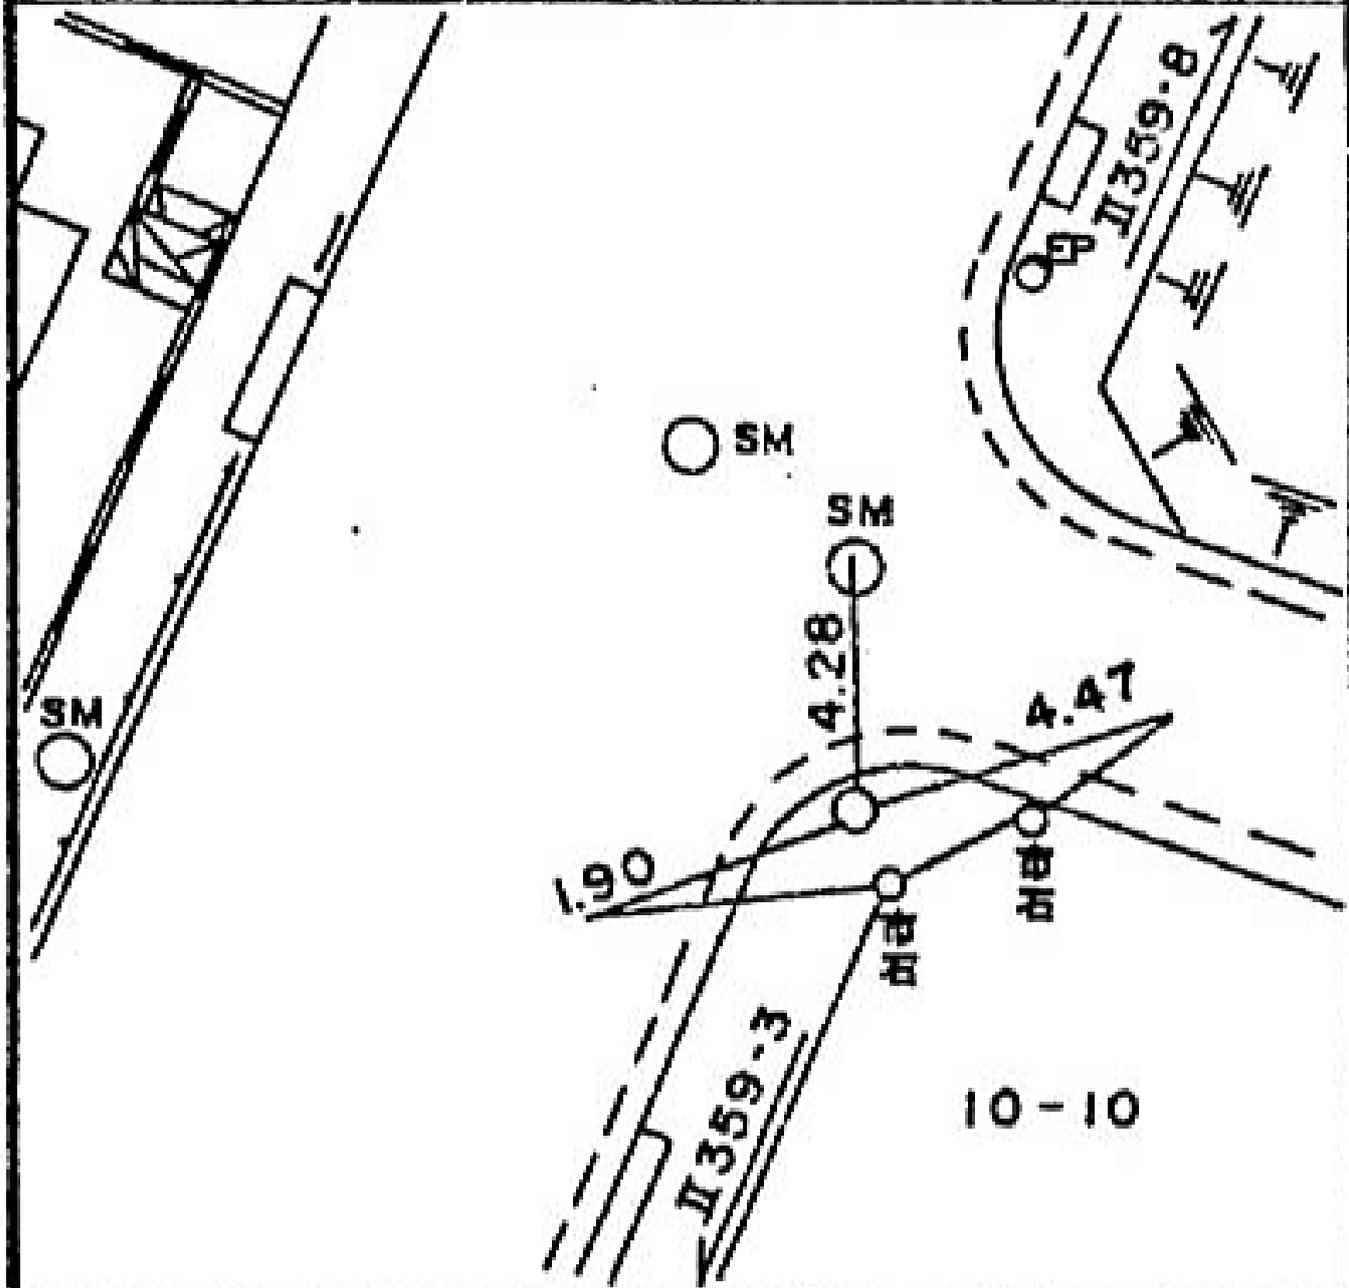

所在地 橫濱市旭区上白根三丁目二番地先

標識ノ種類

木杭。標石。刻印

鋳。鑄物杭 金属標





線番号

点番号

Ⅱ362

1

要

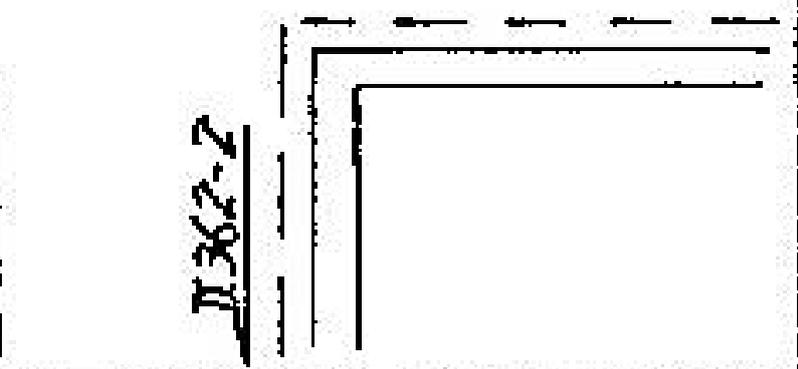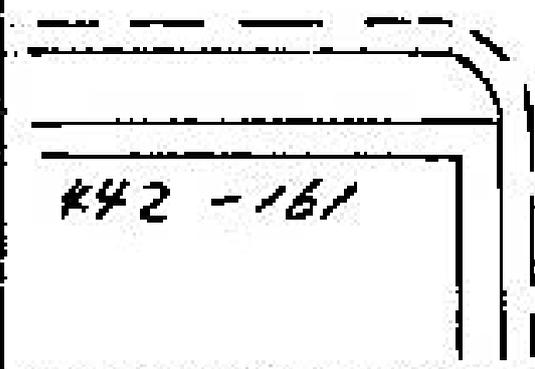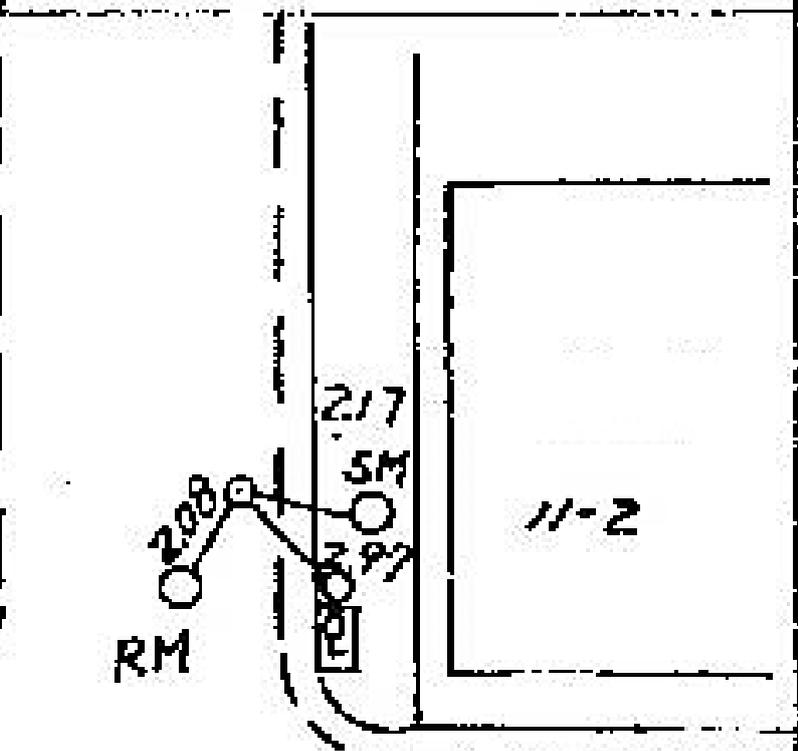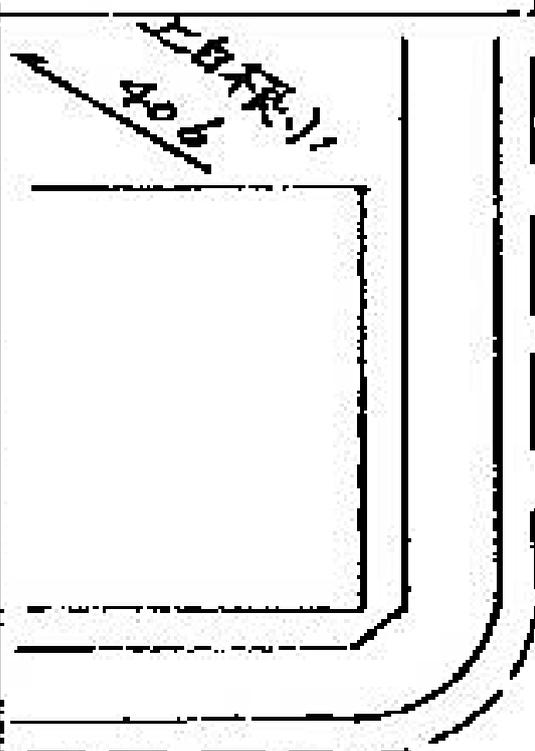

所在地 橫濱市旭区上白根三丁目二六一番地先

標識ノ種類

木杭。標石。刻印

鋏。鑄物杭 金属標


線番号

点番号



Ⅱ362

2

要図

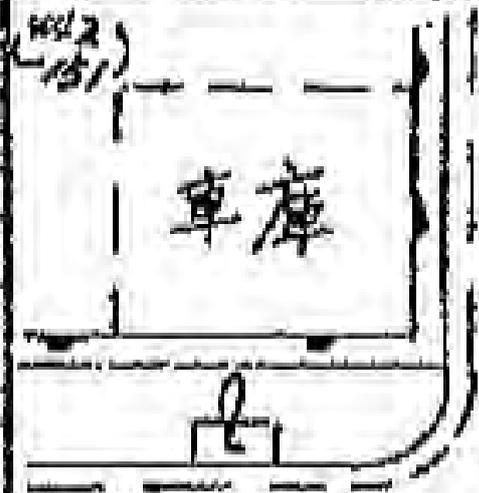

RM
O
SM
O

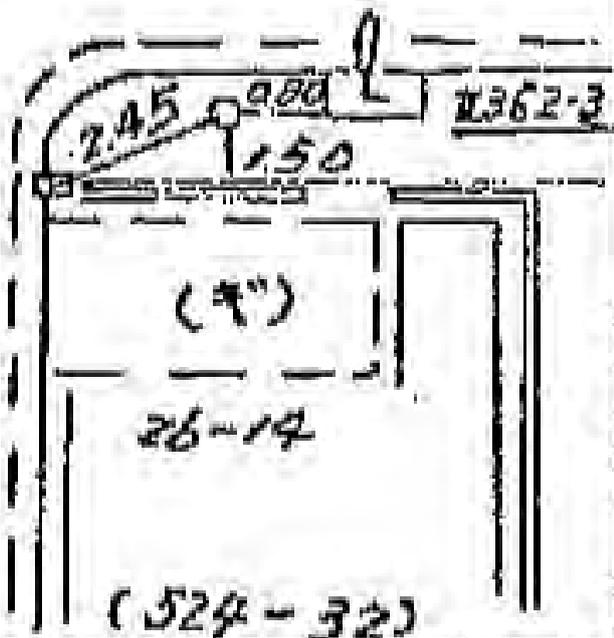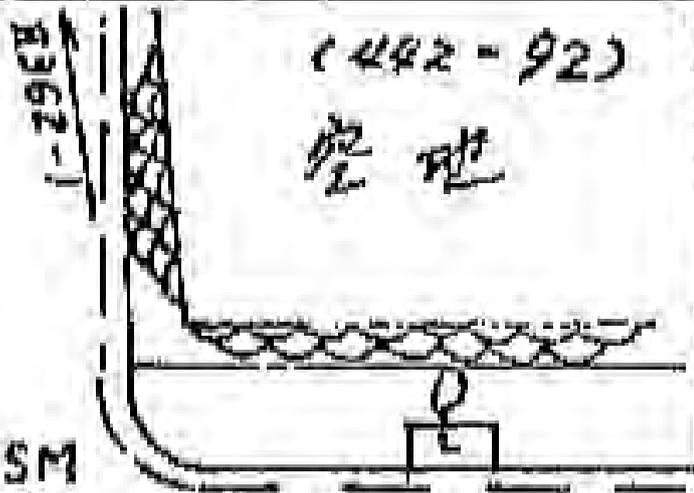

線番号	点番号	標識ノ種類	所在地
I 362	3	木杭。標石。刻印	横滨市旭区中台根二丁目五二四一五番地先
要	☒	鋳。鑄物杭 金属標	

所在地 横浜市旭区中台根三丁目一四一番地先

標識ノ種類

木杭。標石。刻印

鋳。鑄物杭 金属標

線番号


I362

点番号

5

要

図

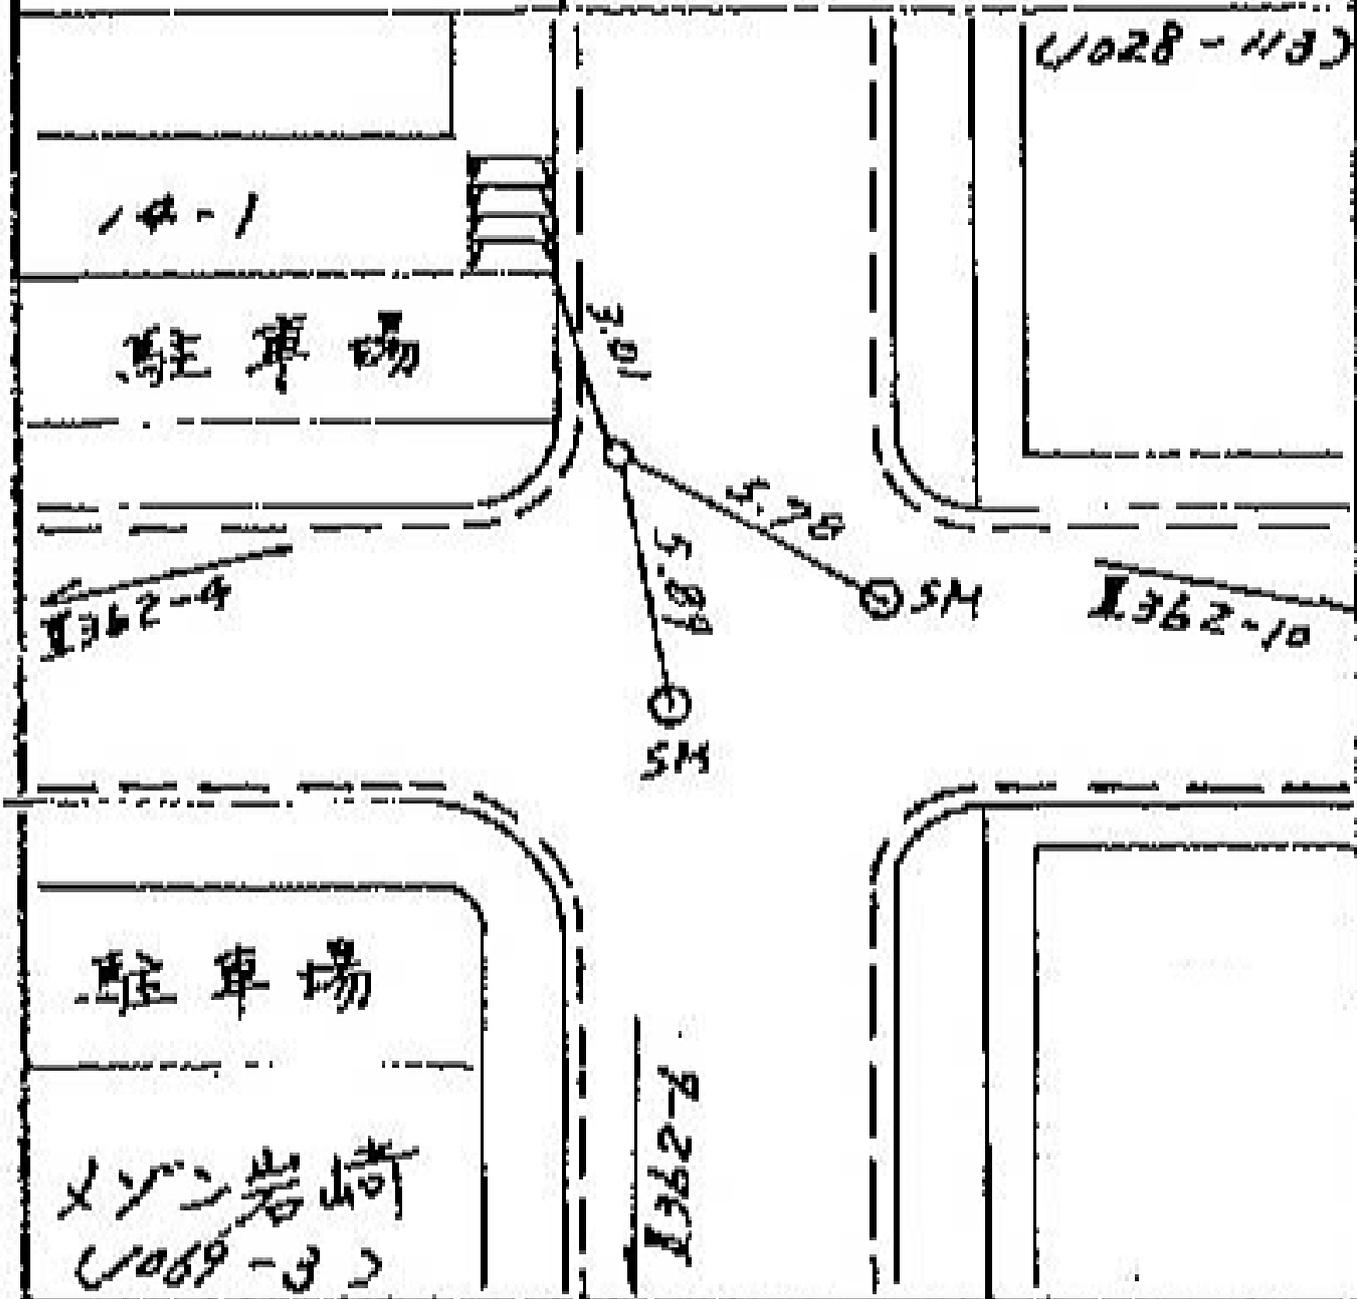

所在地

橫濱市旭区中台根四丁目二二三番地先

標識ノ種類

木杭。標石。刻印

鋳。鑄物杭 金屬標

線番号

点番号

Ⅱ362

10

要



(1028-144)

(1028-145)

Ⅱ362-5




Ⅱ362-11

車庫

21-13

線路 加 号	点 番 号	標識ノ種類	所在地
I362	11	木杭。標石。刻印	横滨市旭区中台根四丁目二六一二番地先
要 図		鋳。鑄物杭 金属標	

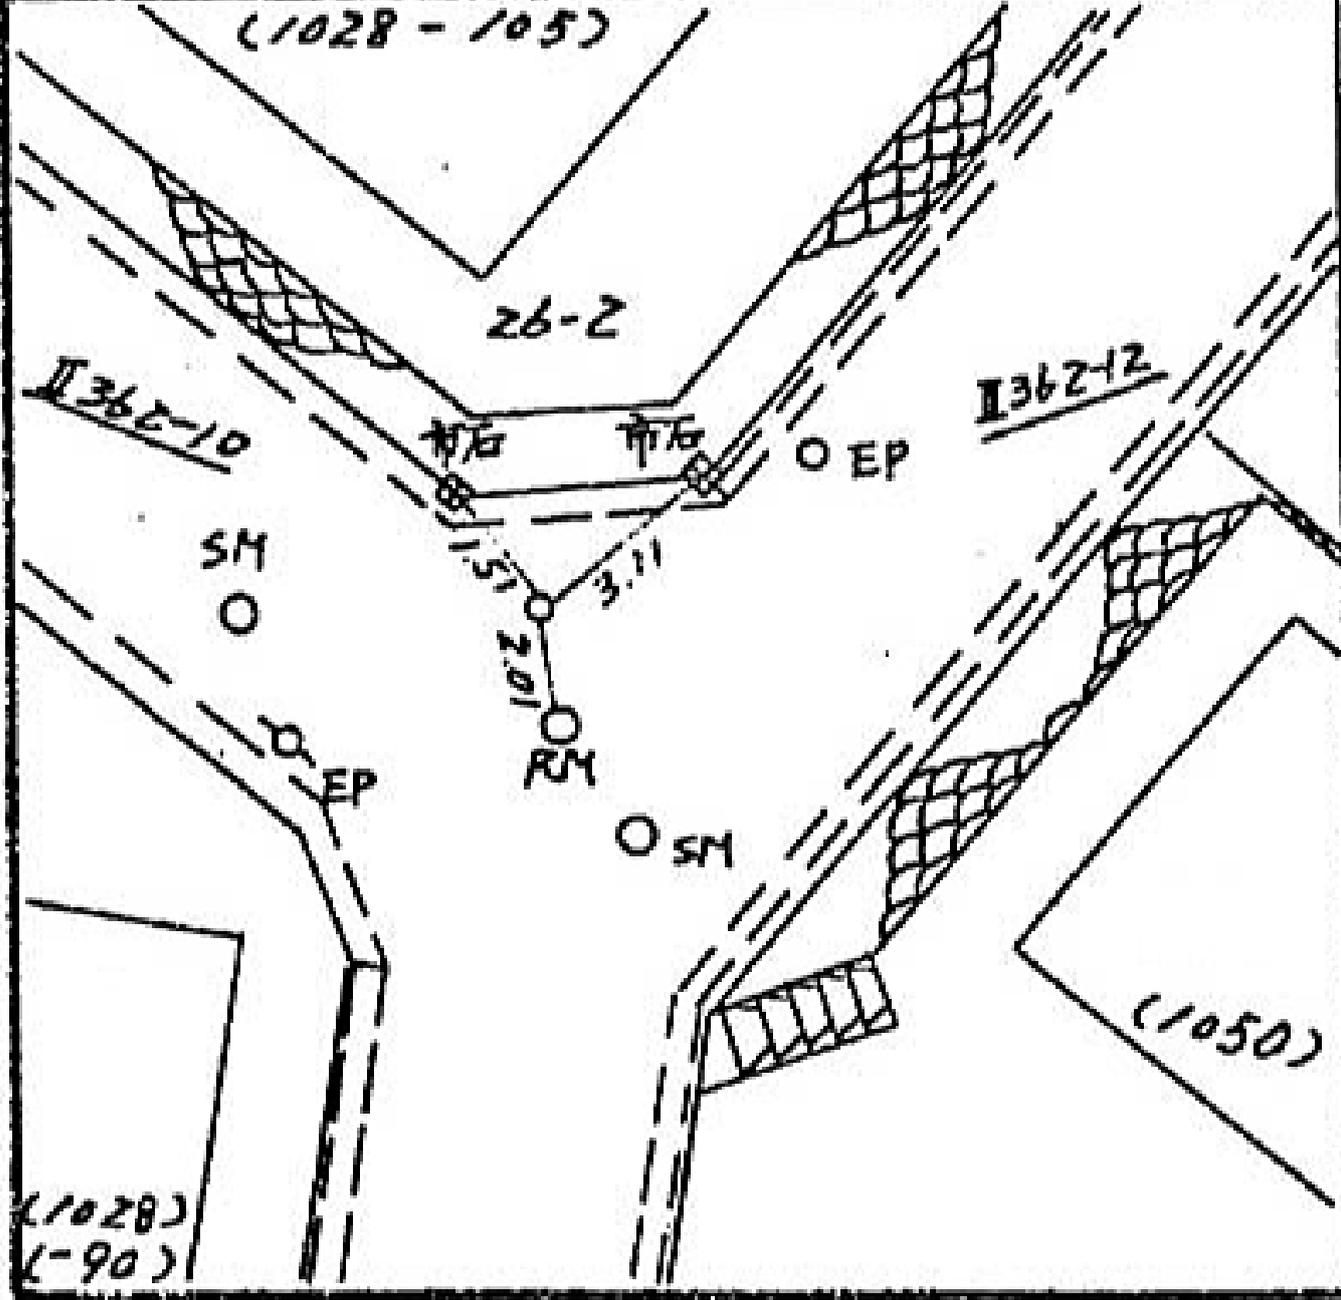

所在地
 横滨市旭区中白根四丁目八十一番地先

標識ノ種類

木杭。標石。刻印

鋌。鑄物杭 金属標


点番号

12


線番号

Ⅱ362

要 図

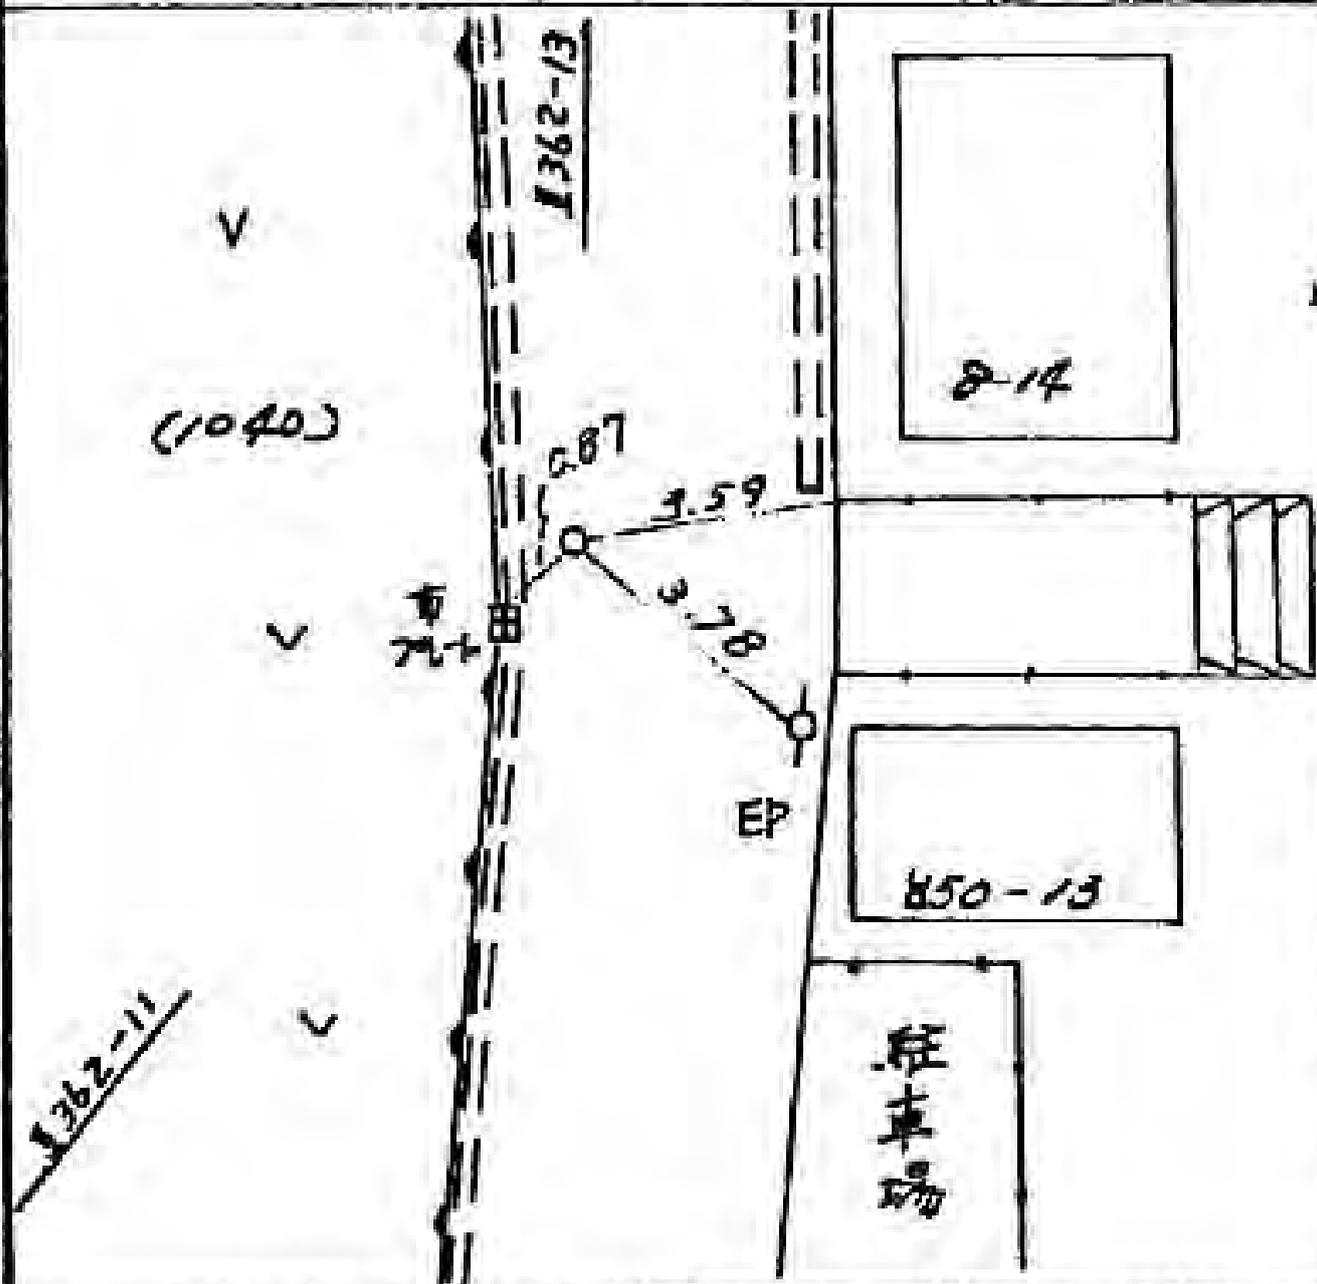

線番号	点番号	標識ノ種類	所在地
I 362	13	木杭。標石。刻印	横浜市旭区白根町九四〇番地先
要	図	釘。鑄物杭 金属標	

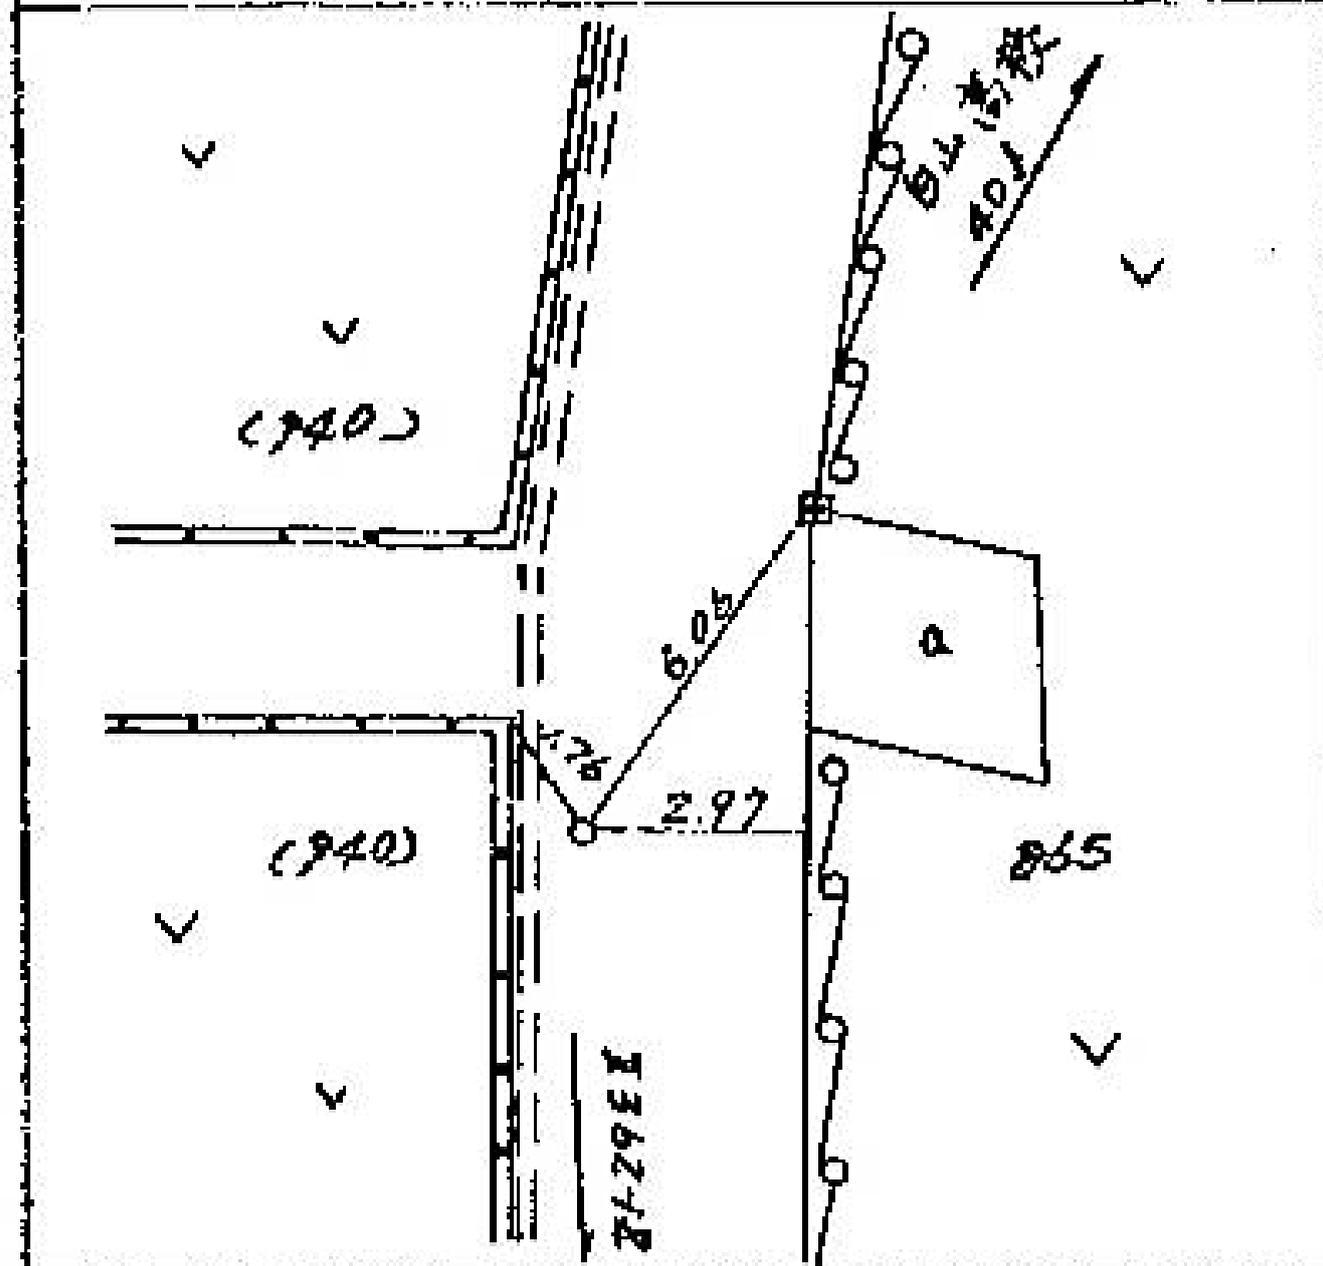

所在地

泉区新橋町一二五番地先

標識ノ種類

木杭。標石。刻印

鋳。鑄物杭



金属標


点番号

2


線番号

II 372

要 図

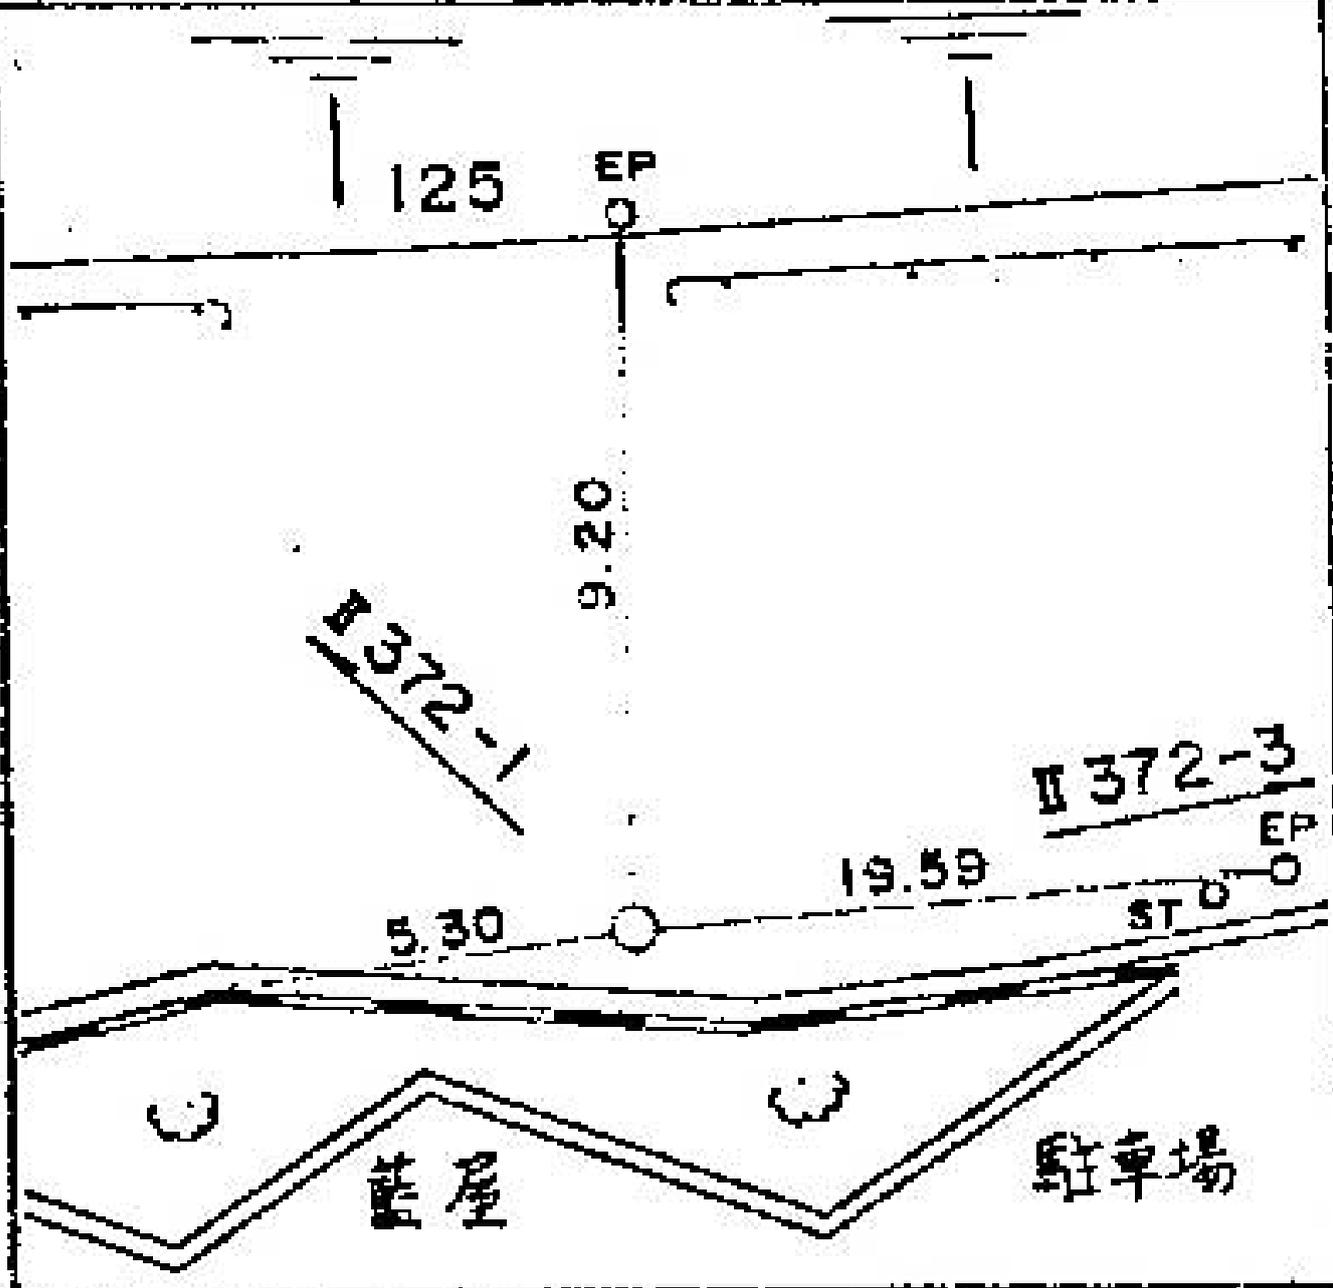

標記	番記	標識ノ種類	所在地
I 372	3	木杭。標石。刻印	泉区岡津町二〇八五番地先
要 図		鋳。鑄物杭 金屬標	

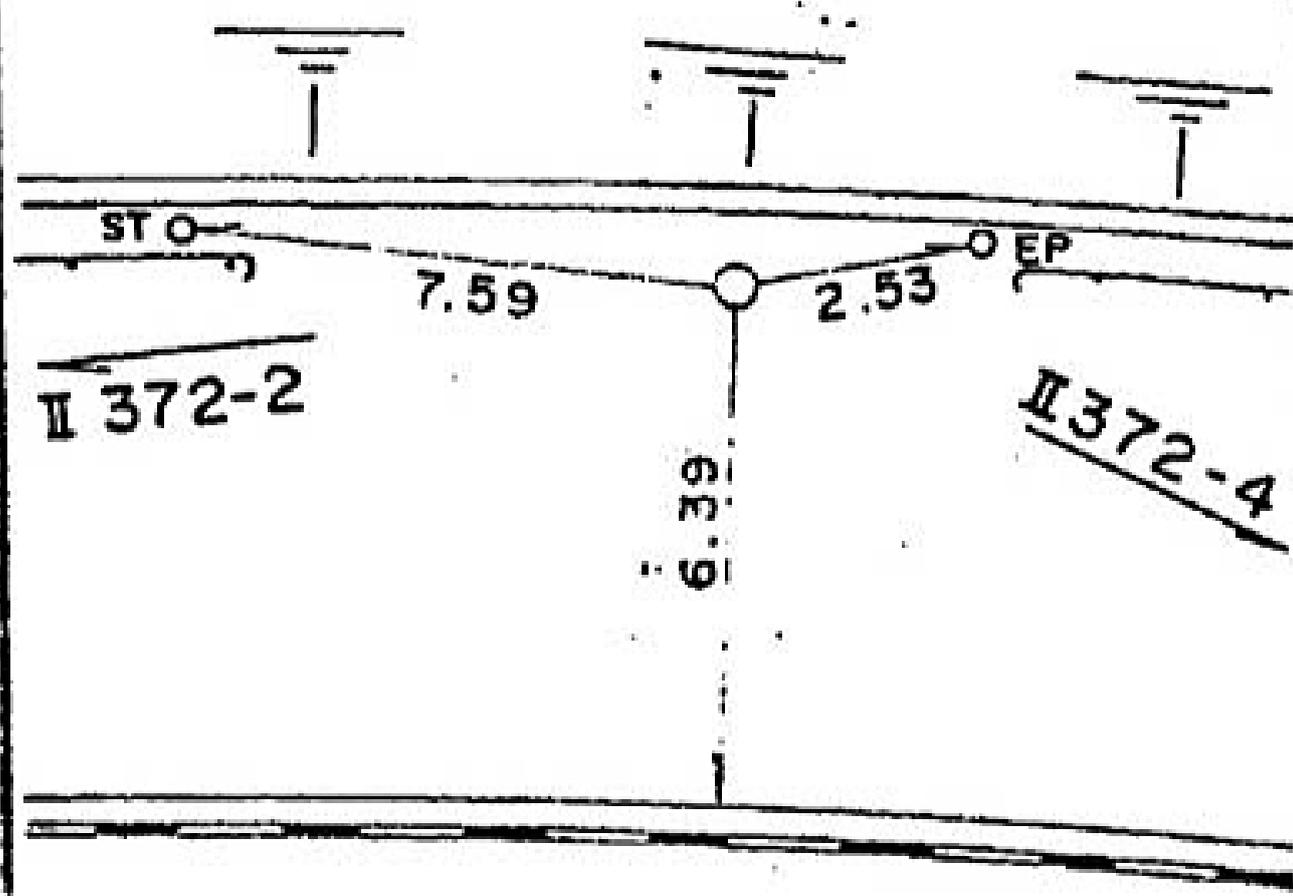

線番号

点番号

標識ノ種類

所在地

II 372

5

金属標・鋏・木杭

泉区新橋町一六一番地先

要 図

キザミ




遊水地

線番号	点番号	標識ノ種類	所在地
H378	/	木杭。標石。刻印	港北区新横浜一丁目
要	☒	①。鋳物杭	

駐車場

1-10-13

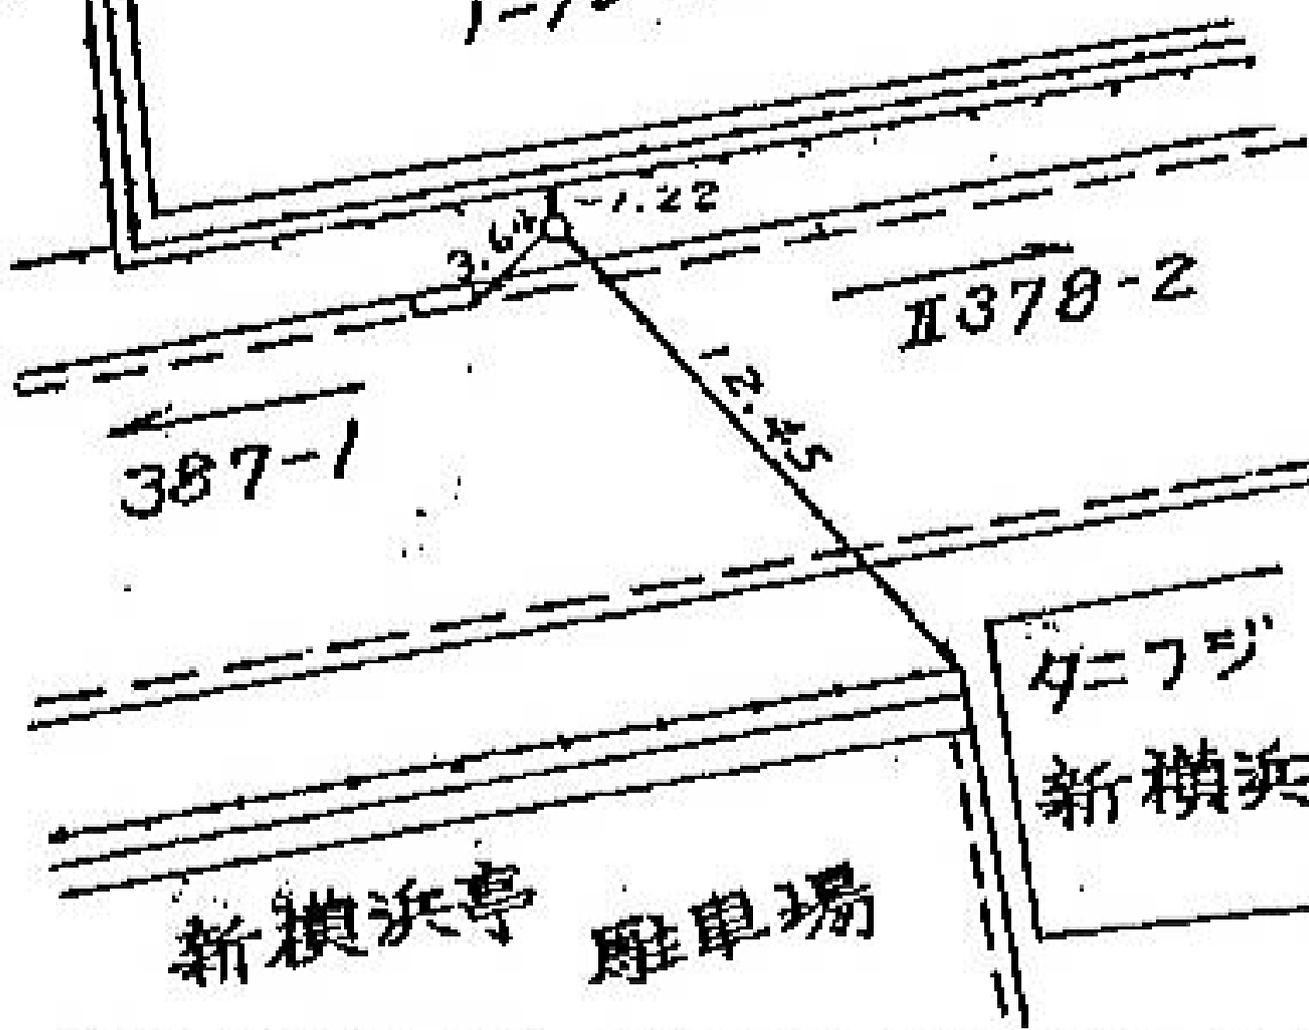

387-1

H378-2

新横浜亭 駐車場

タニフジ
新横浜

番地先

所在地

港北区新横浜一丁目

8-2番地先

標識ノ種類

木杭。標石。刻印

①。鑄物杭

点番号

乙


線番号

II378


要図

鐵道敷地

II378-3

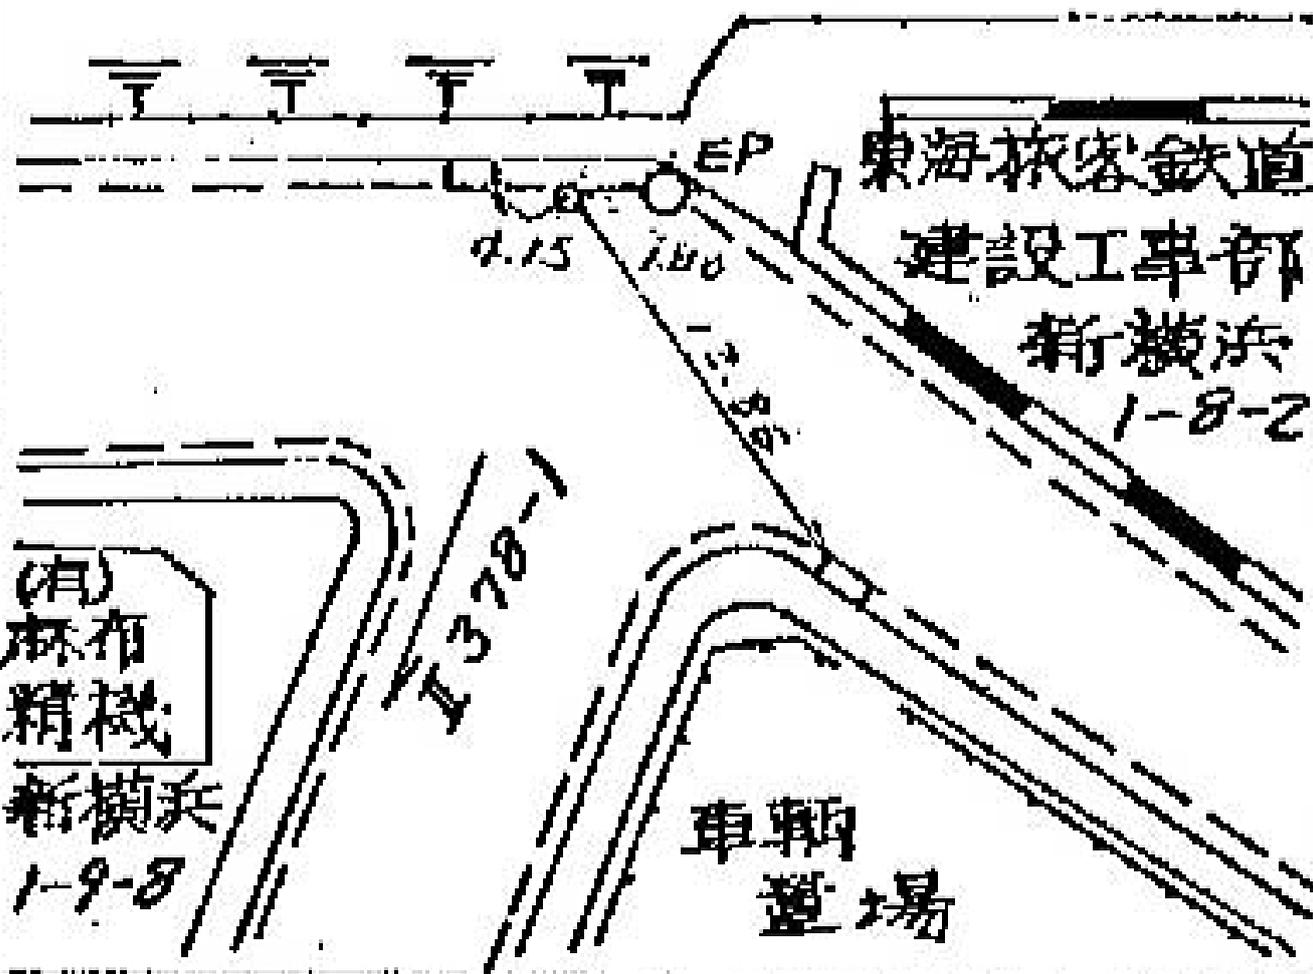

線番号	点番号	標識ノ種類	所在地
II378	3	木杭。標石。刻印	港北区
要	図	①。鋳物杭	篠原町

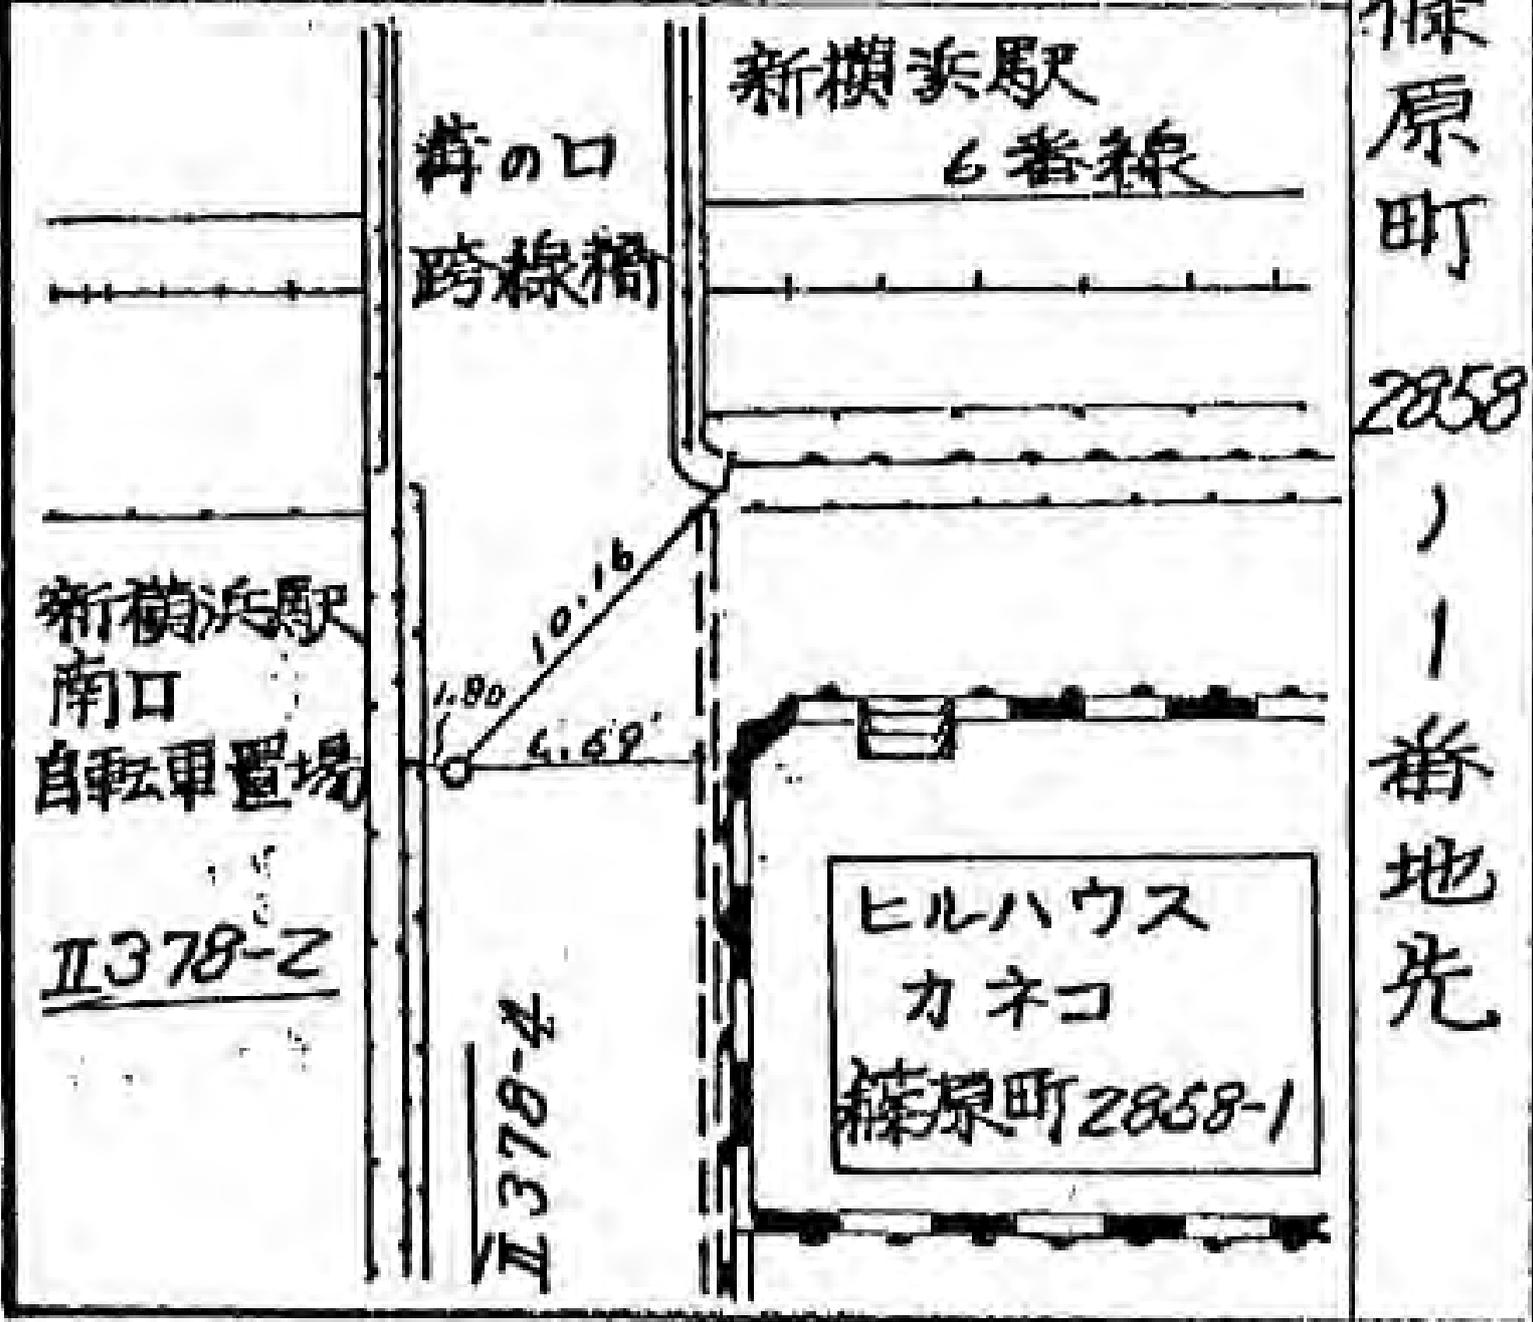

所在地

港北区篠原町2994番地先

標識ノ種類

木杭。標石。刻印

①。鋳物杭


点番号

4


線番号

II378


要 図

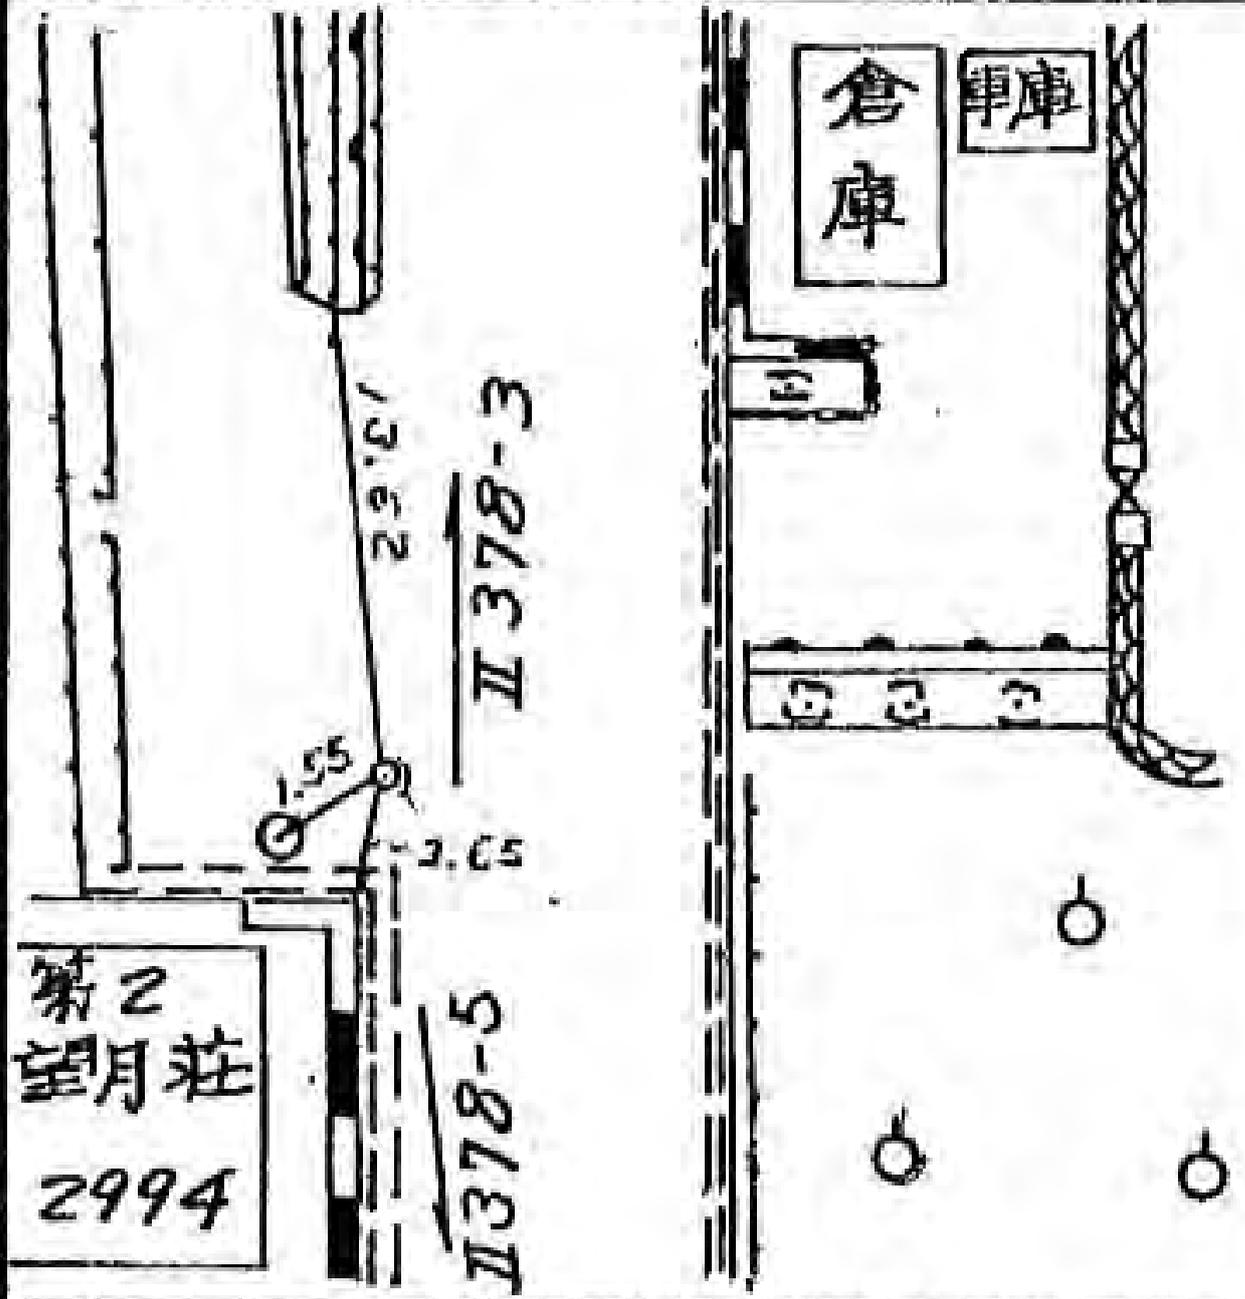


線番号	点番号	標識ノ種類	所在地
N378	5	木杭。標石。刻印	港北区篠原町1450番地先
要 図		①。鋳物杭	

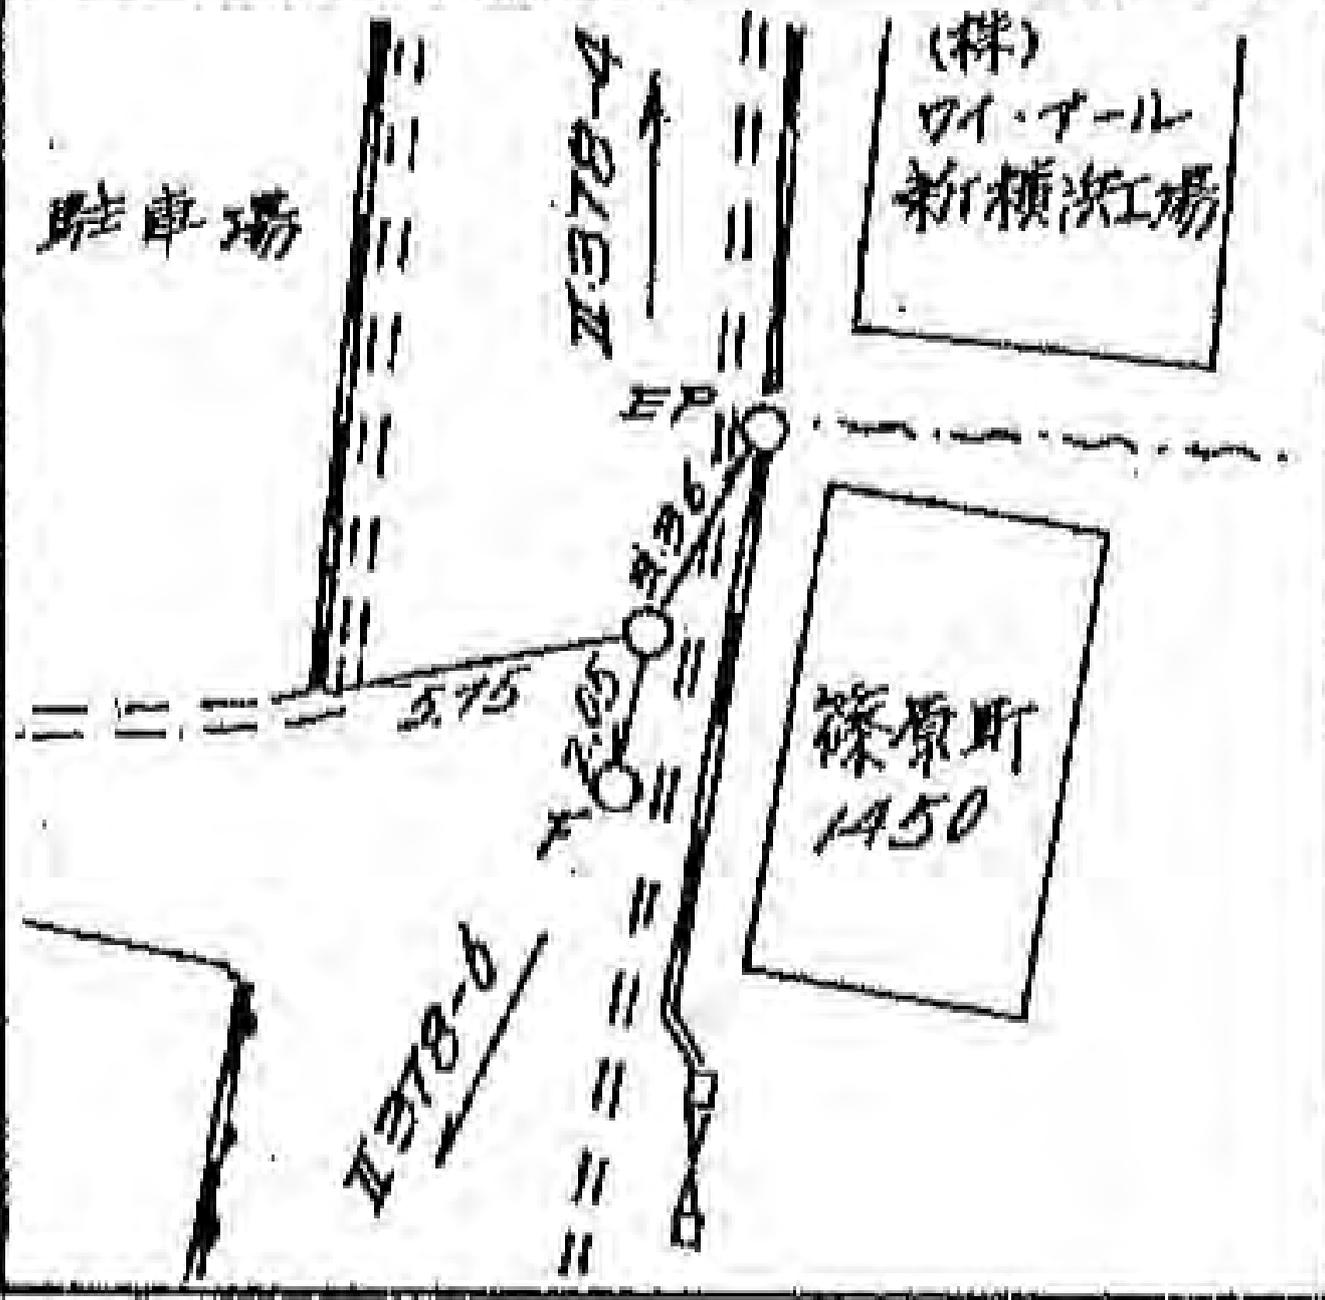


縦番号	点番号	標識ノ種類	所在地
II378	6	木杭。標石。刻印 ①。鋳物杭	港北区篠原町1454番地先
要 図			

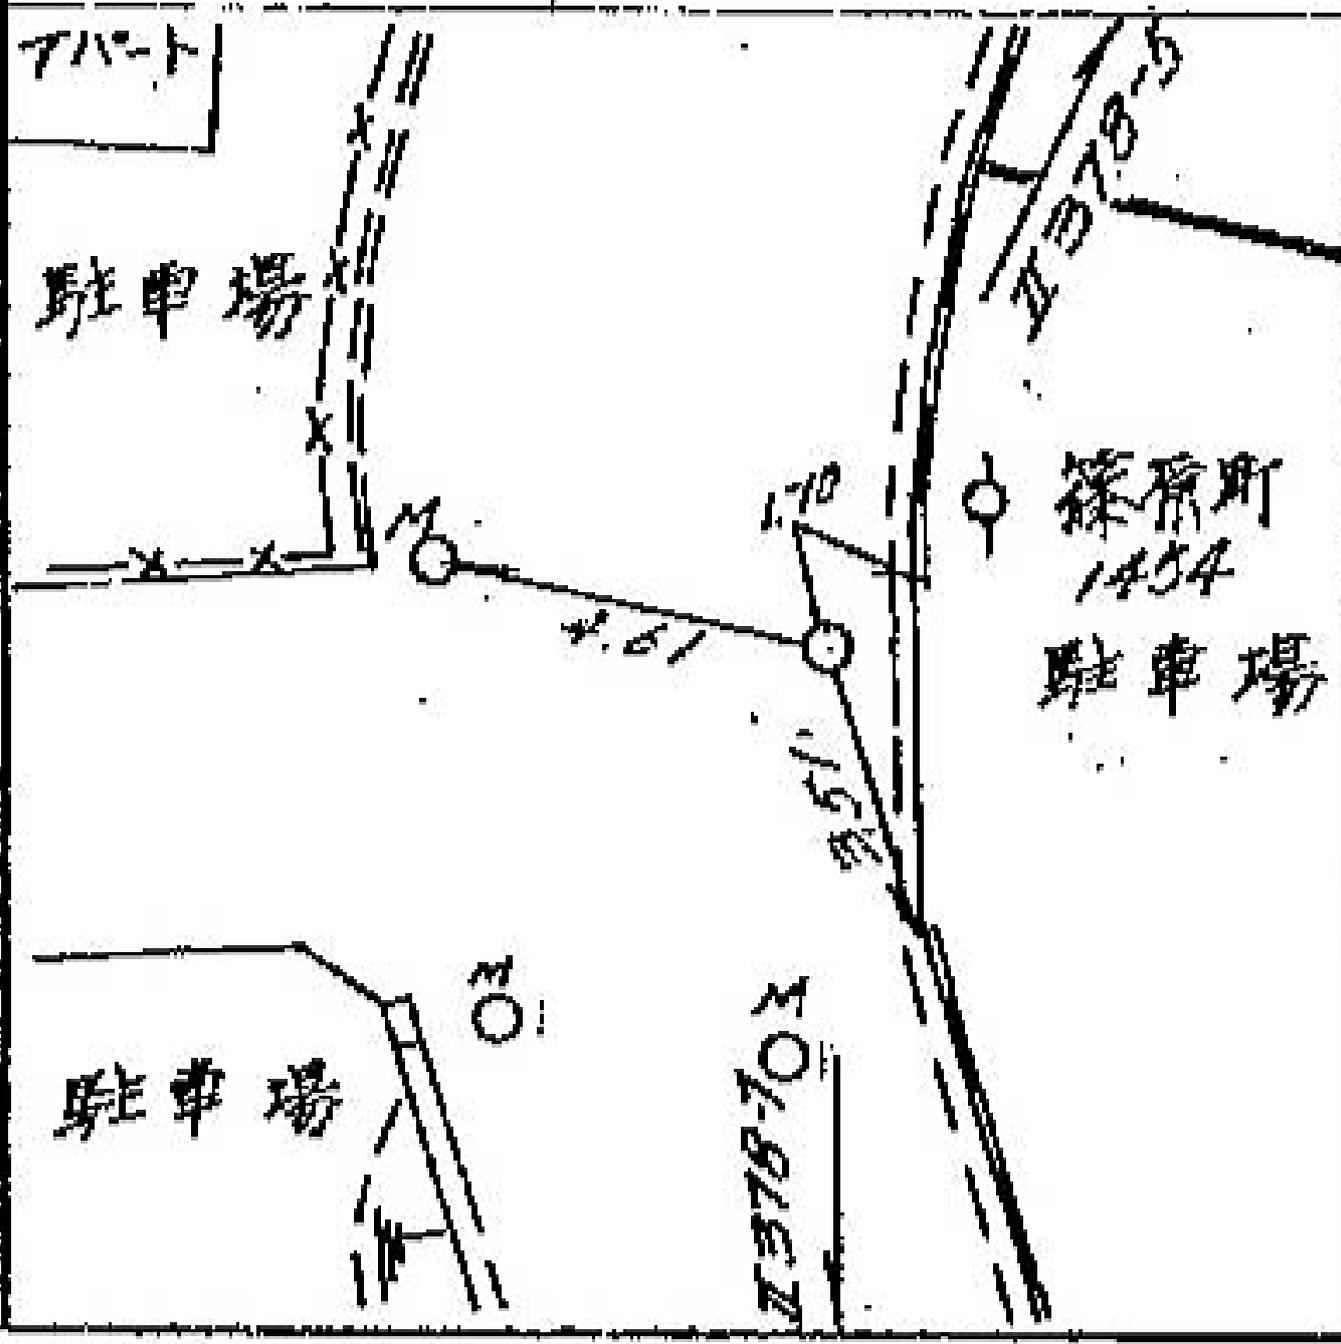

線番号	点番号	標識ノ種類	所在地
II378	7	木杭。標石。刻印	港北区
要 図		①。鋳物杭	篠原町

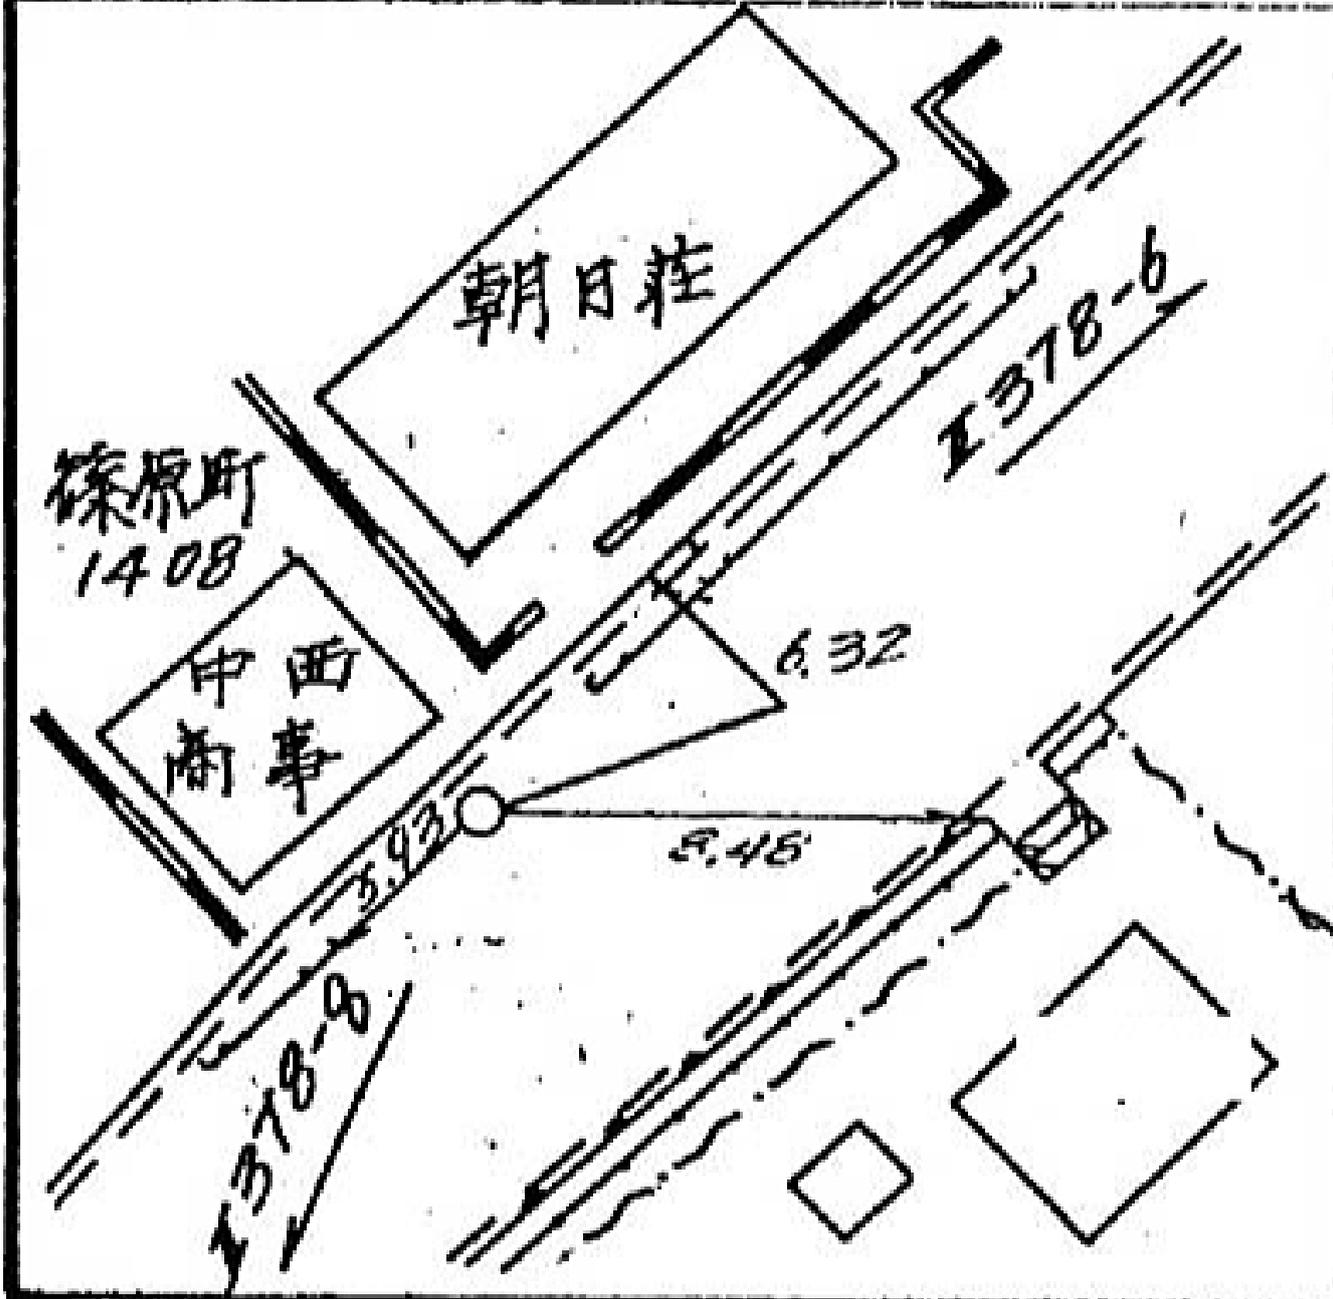

篠原町
1408番地先

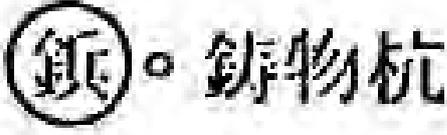線番号	点番号	標識ノ種類	所在地
II378	9	木杭。標石。刻印	港北区篠原町1020番地先
要	図		

所在地

港北区篠原町 1287 番地 先

標識ノ種類

木杭。標石。刻印

①。鋳物杭


点番号

10

線番号

Ⅱ378

要 図

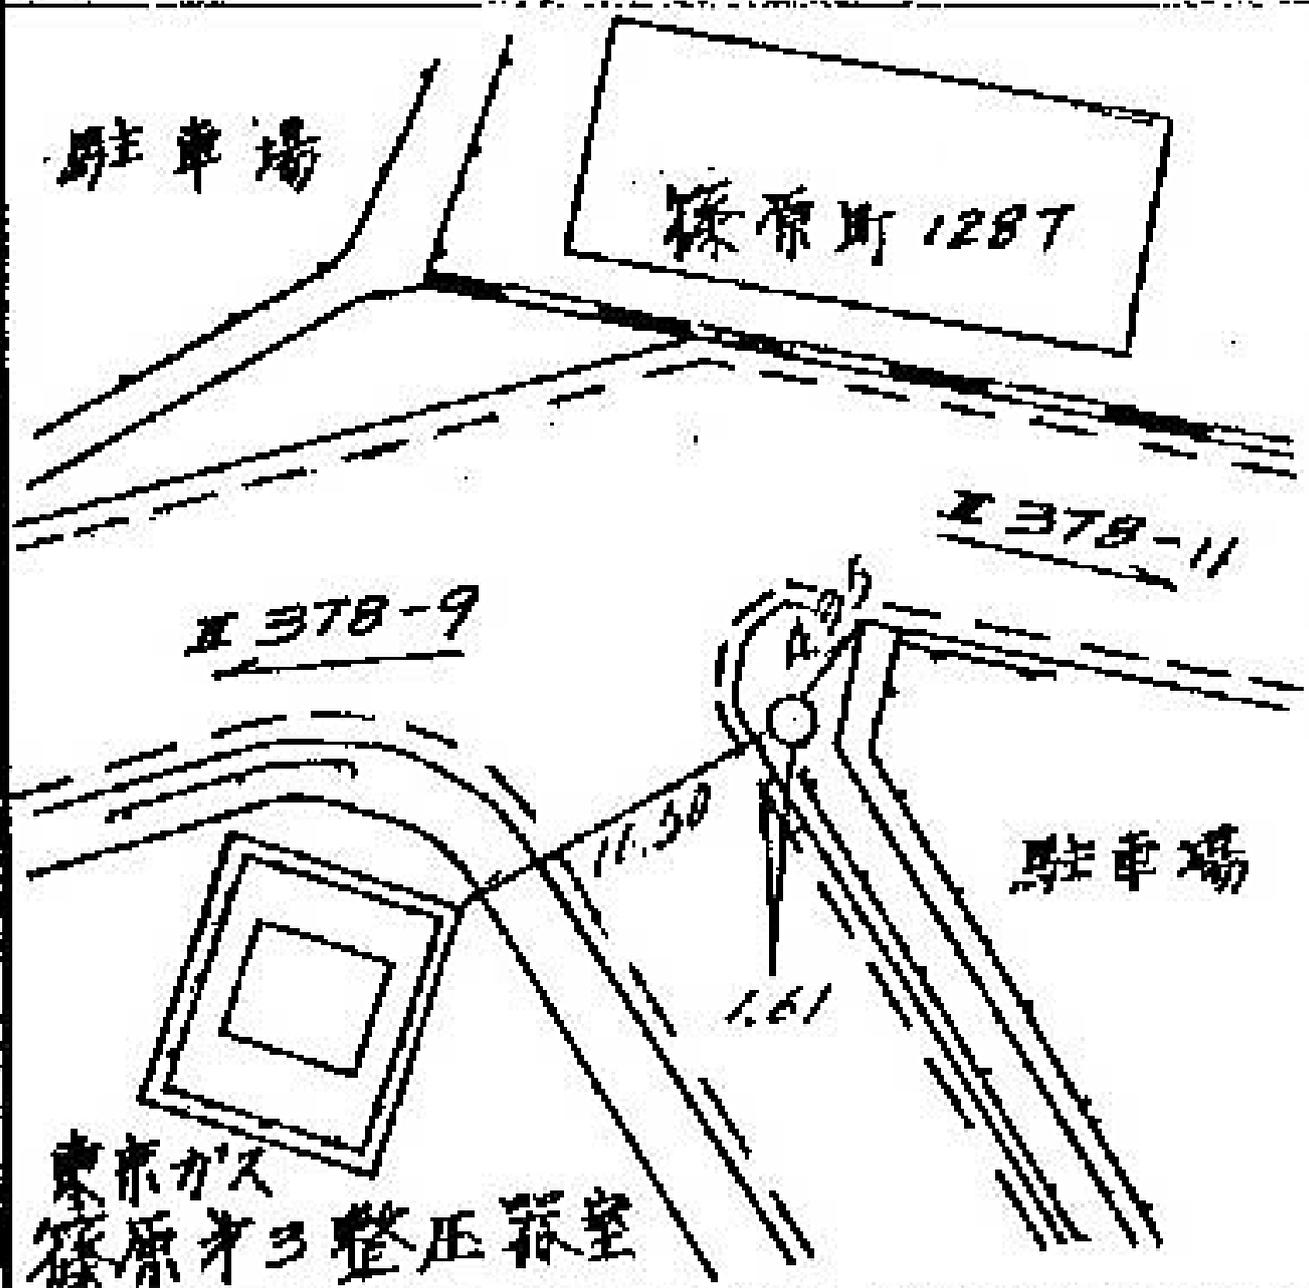

所在地

港北区篠原町981番地先

標識ノ種類

木杭。標石。刻印

①。鋳物杭


点番号

11


線番号

II378

要 図

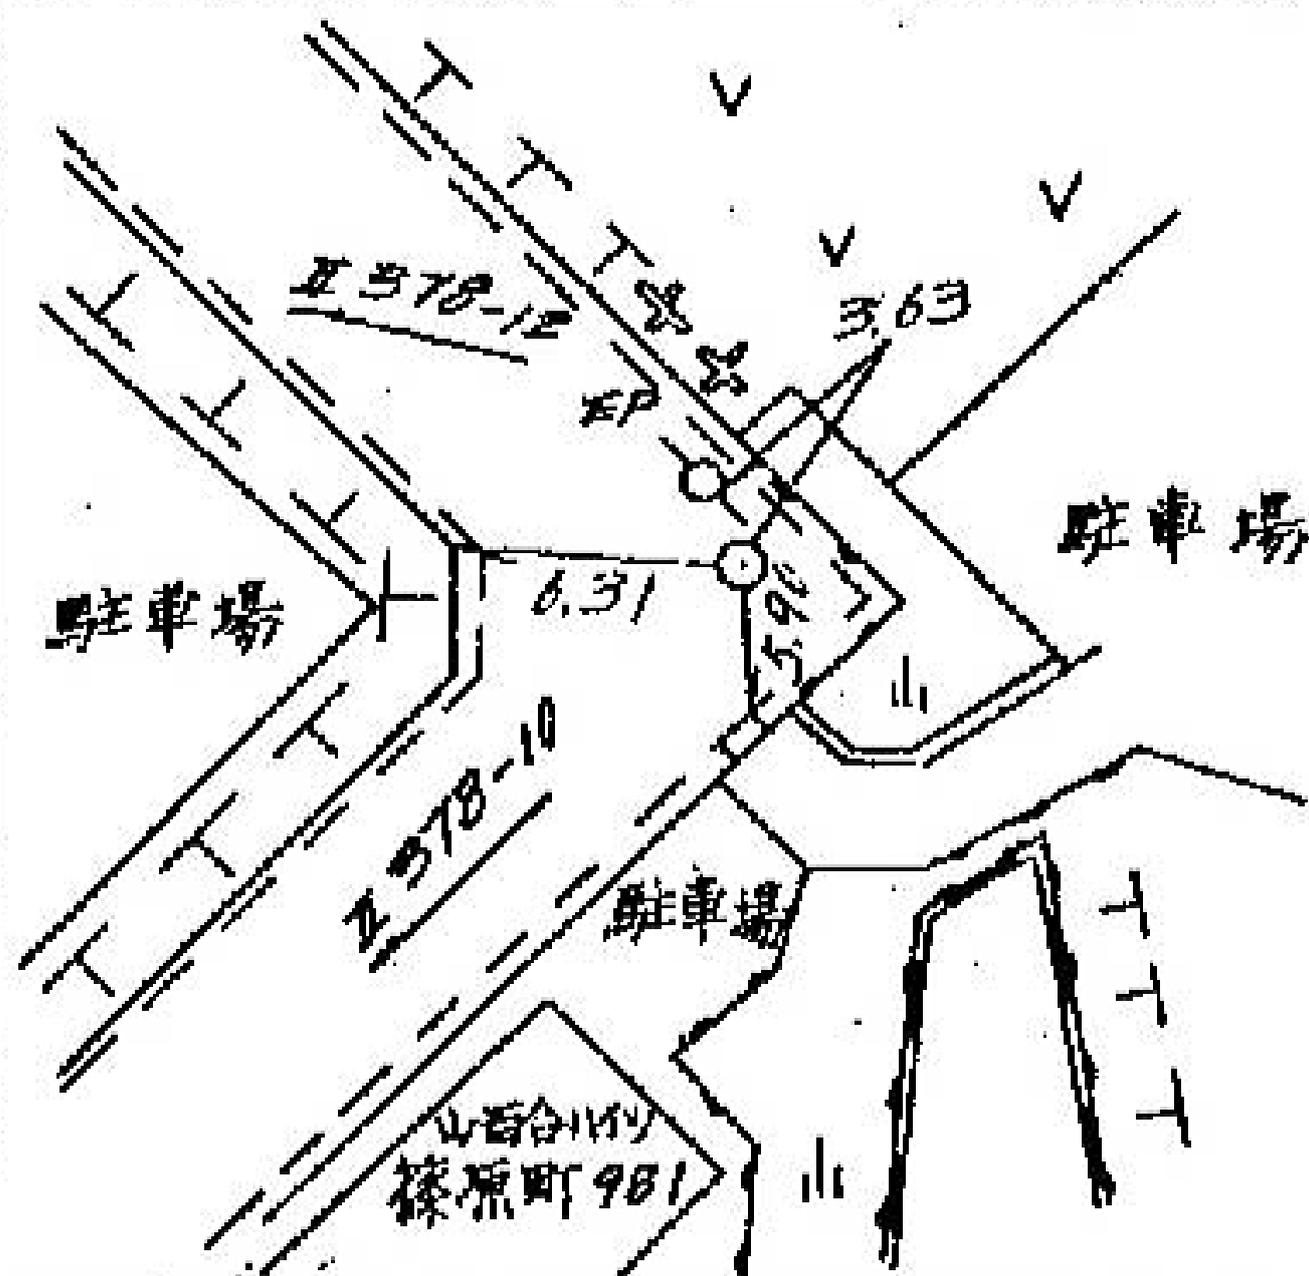

線番号	点番号	標識ノ種類	所在地
II378	12	木杭。標石。刻印	港北区篠原町1342-5番地先
要 図		①。鋳物杭	

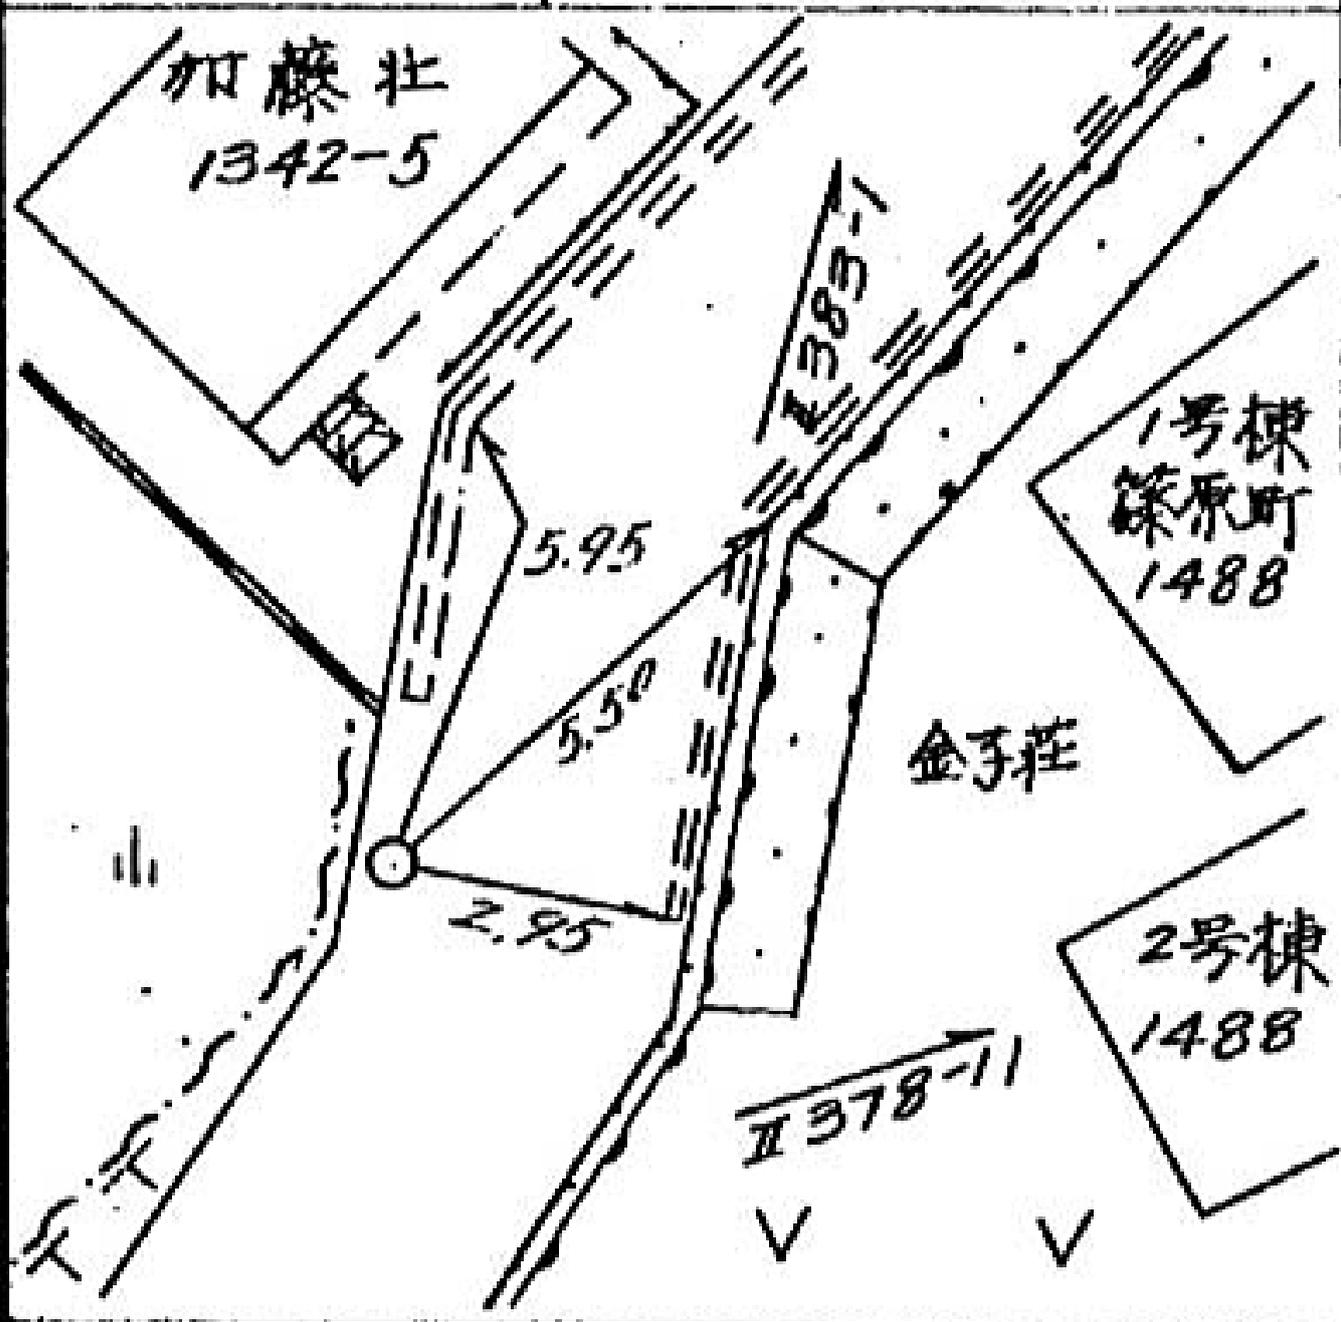

所在地

港北区篠原町1211番地先

標識ノ種類

木杭。標石。刻印

①。鋳物杭


点番号

13


線番号

Ⅱ378

要 図

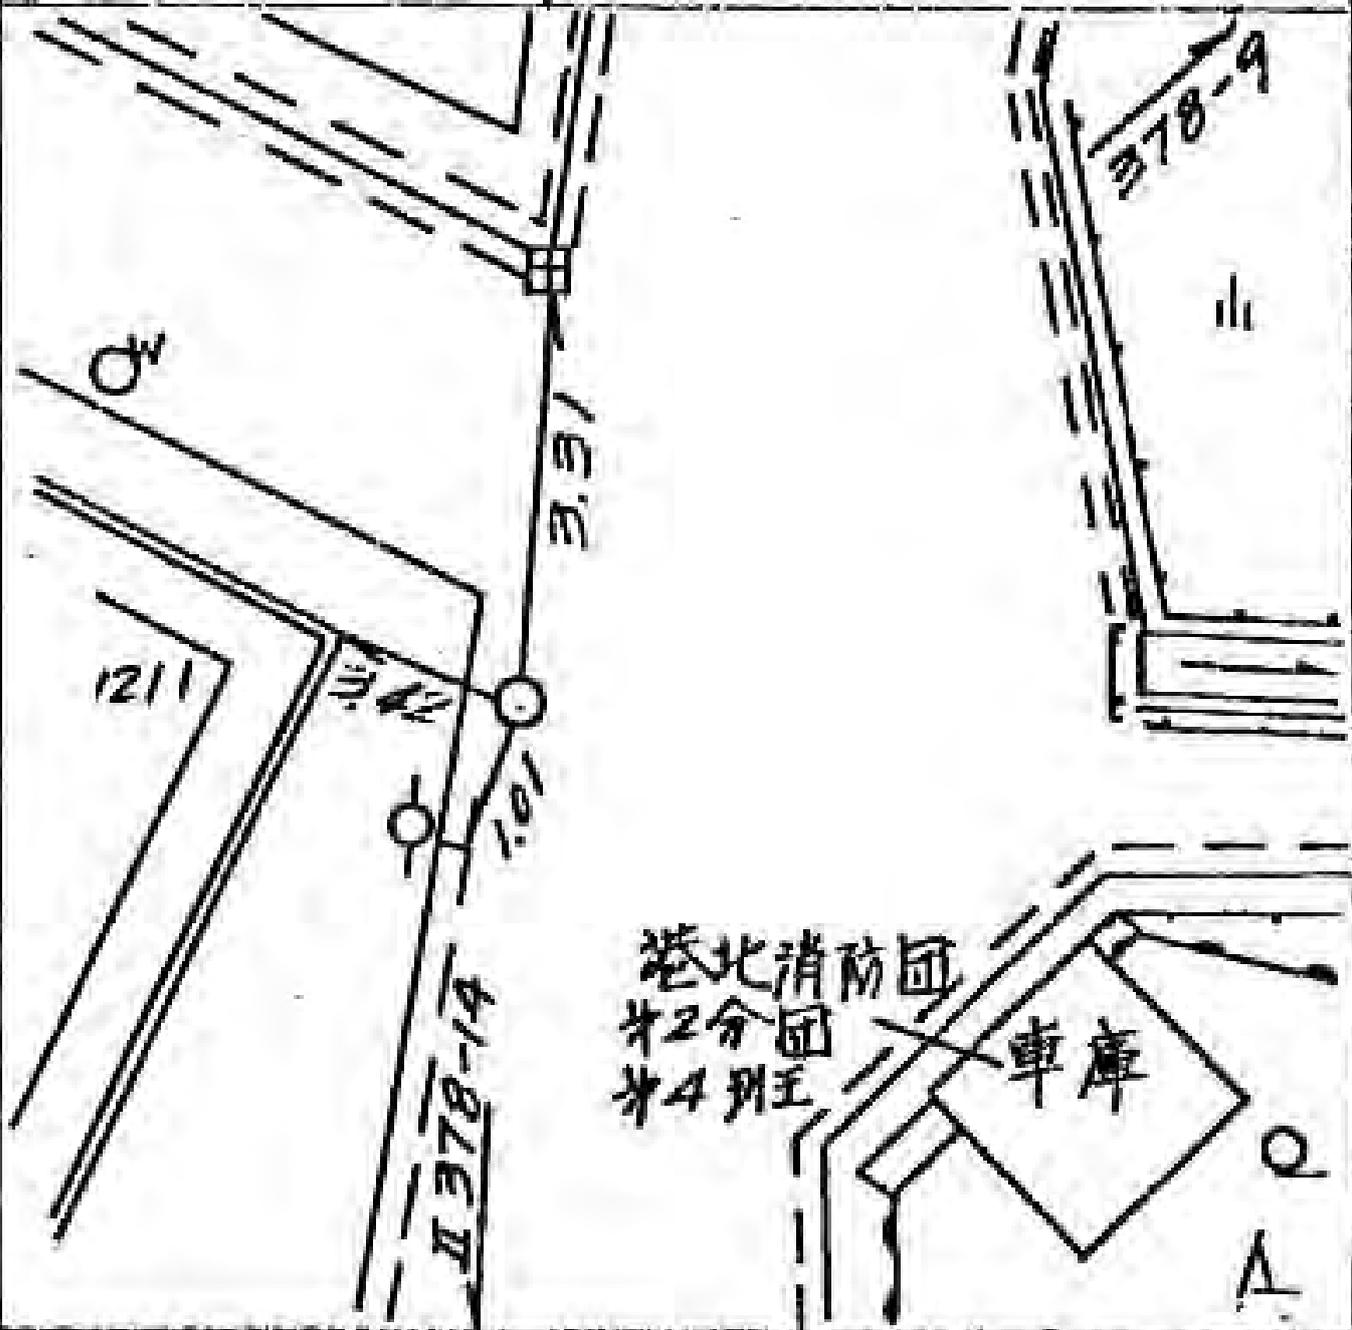

線番号	点番号	標識ノ種類	所在地
I378	14	木杭・標石・刻印	港北区篠原町 1179番地先
要	図	①。鋳物杭	

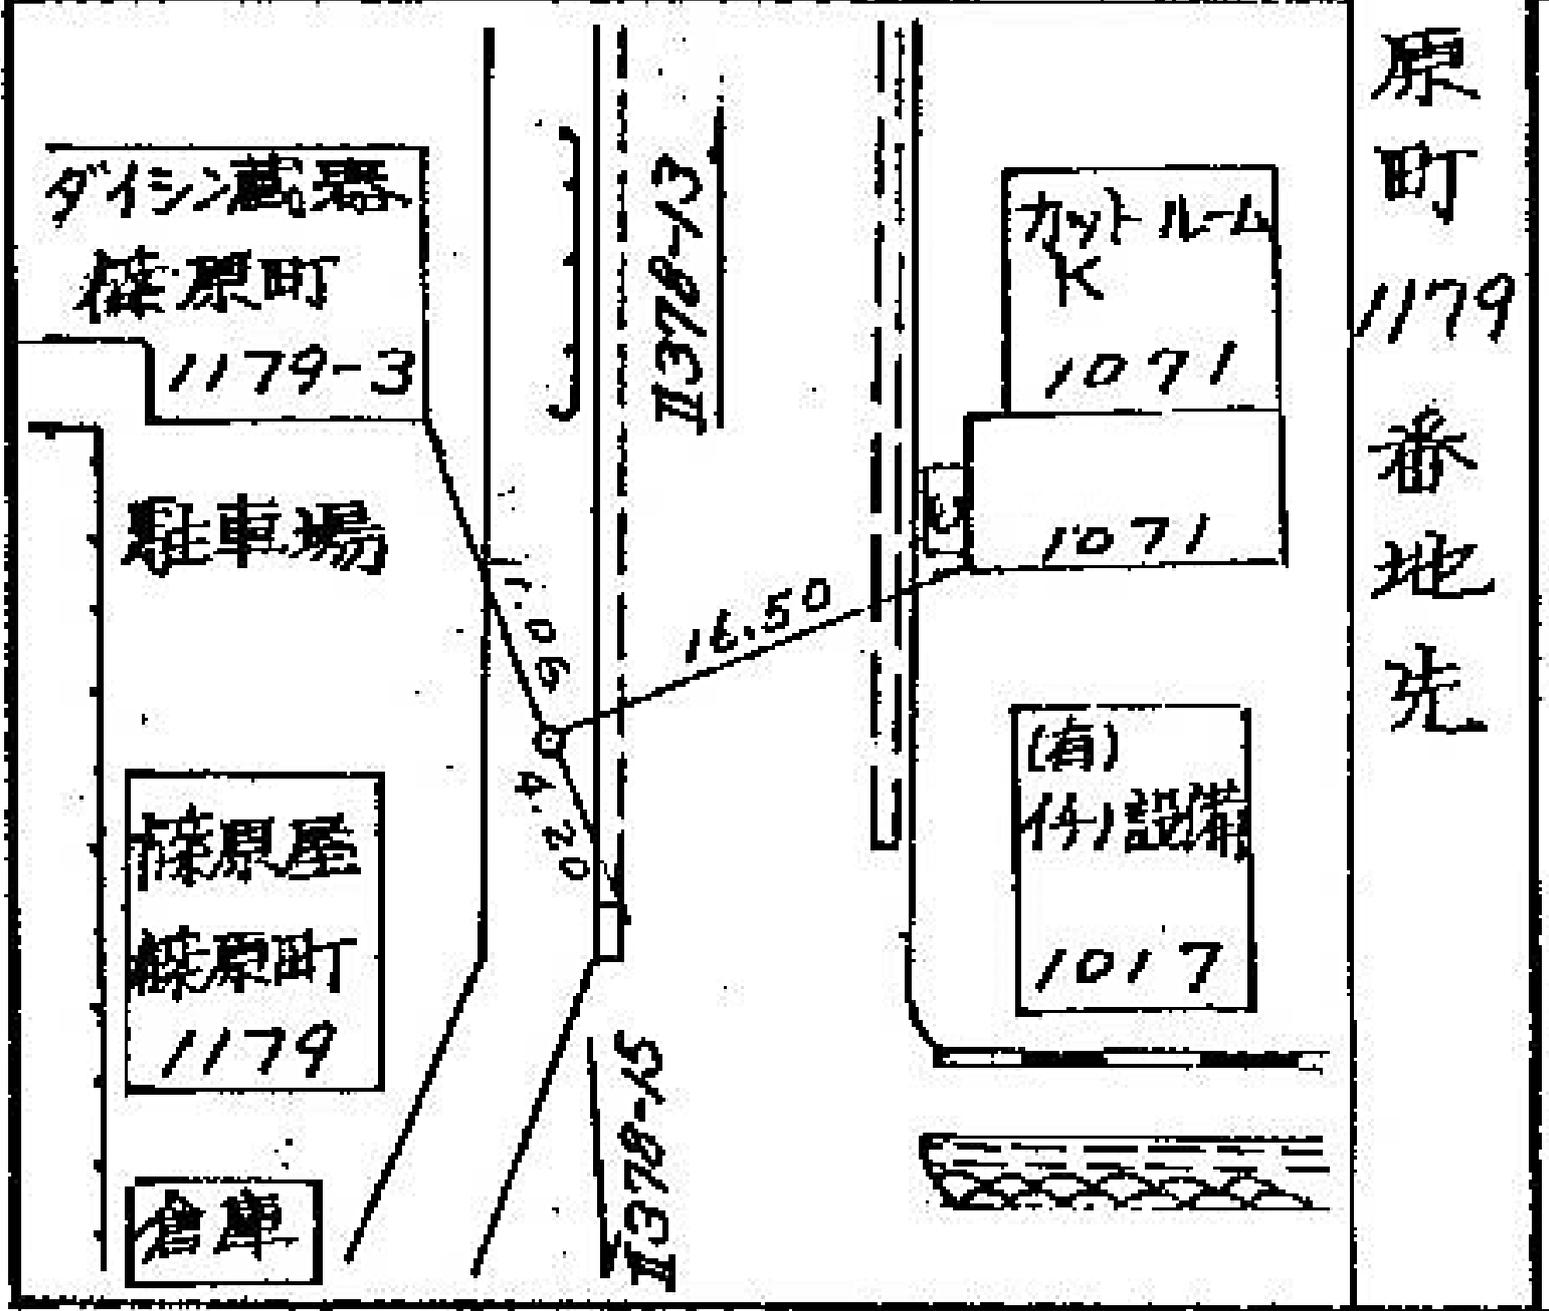

所在地

港北区篠原町 1169 / 1 番地先

標識ノ種類

木杭。標石。刻印

①。鋳物杭

点番号


15

線番号


II378

要

図

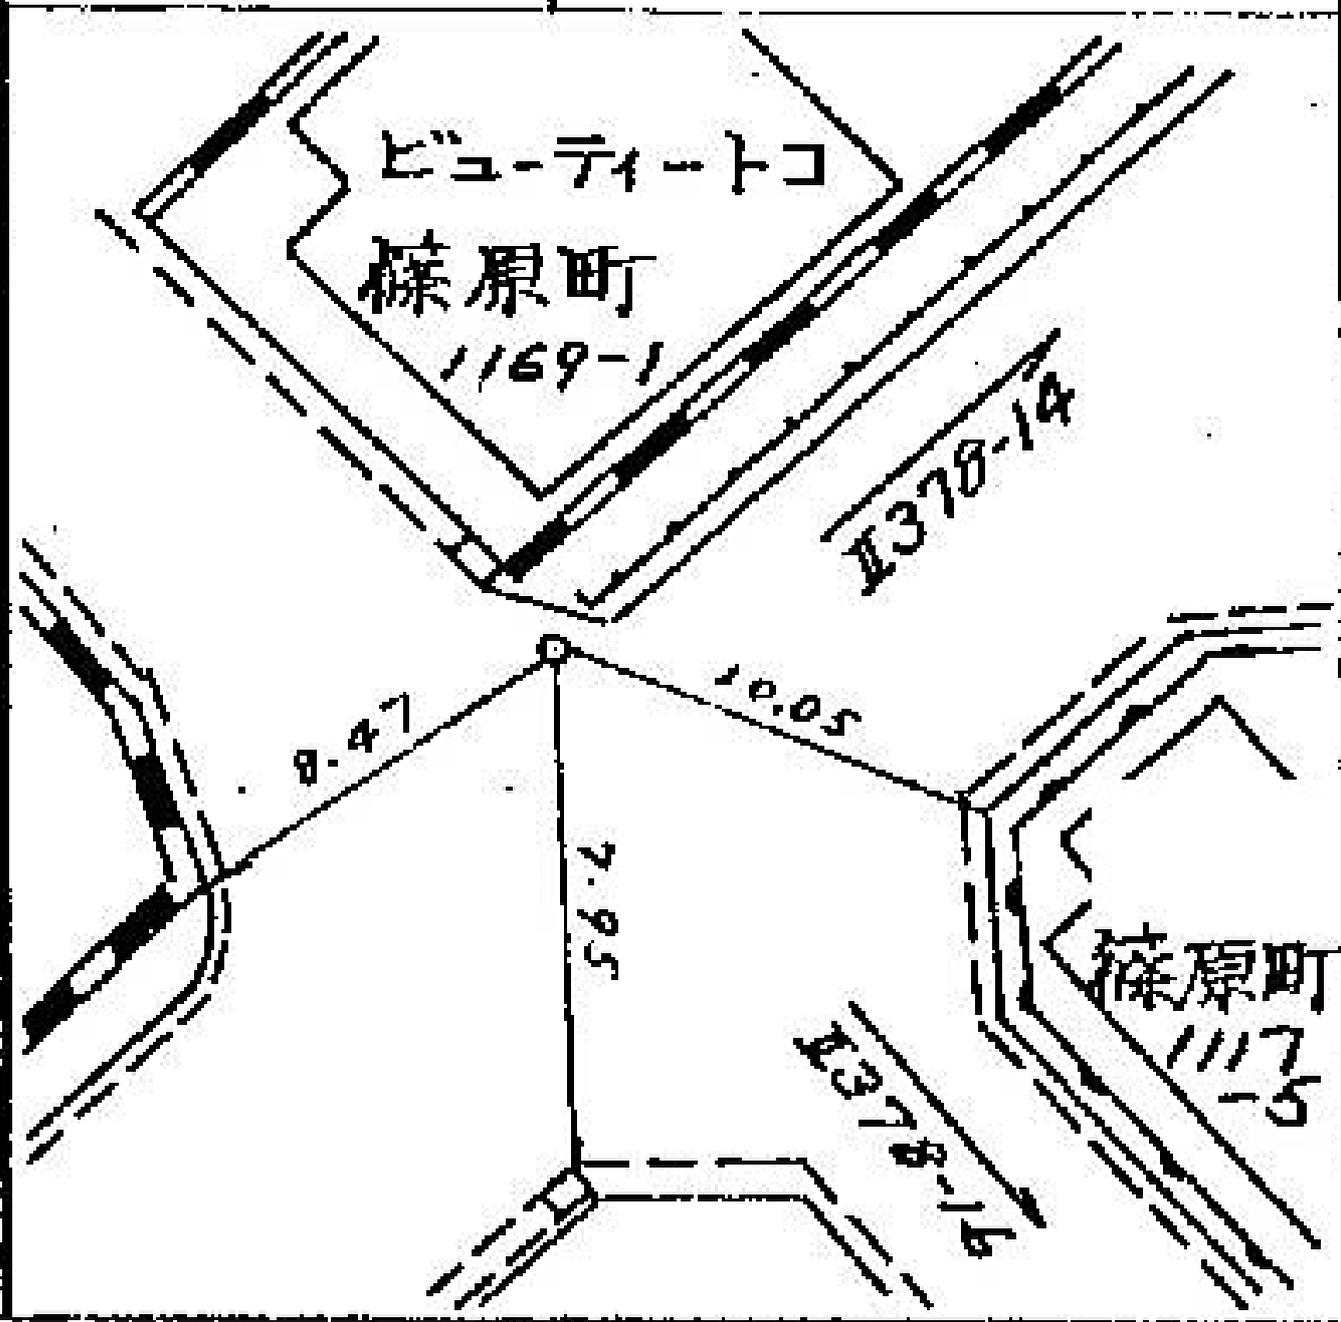

線番号	点番号	標識ノ種類	所在地
II378	16	木杭。標石。刻印	港北区篠原町117 14番地先
要 図		①。鋳物杭	

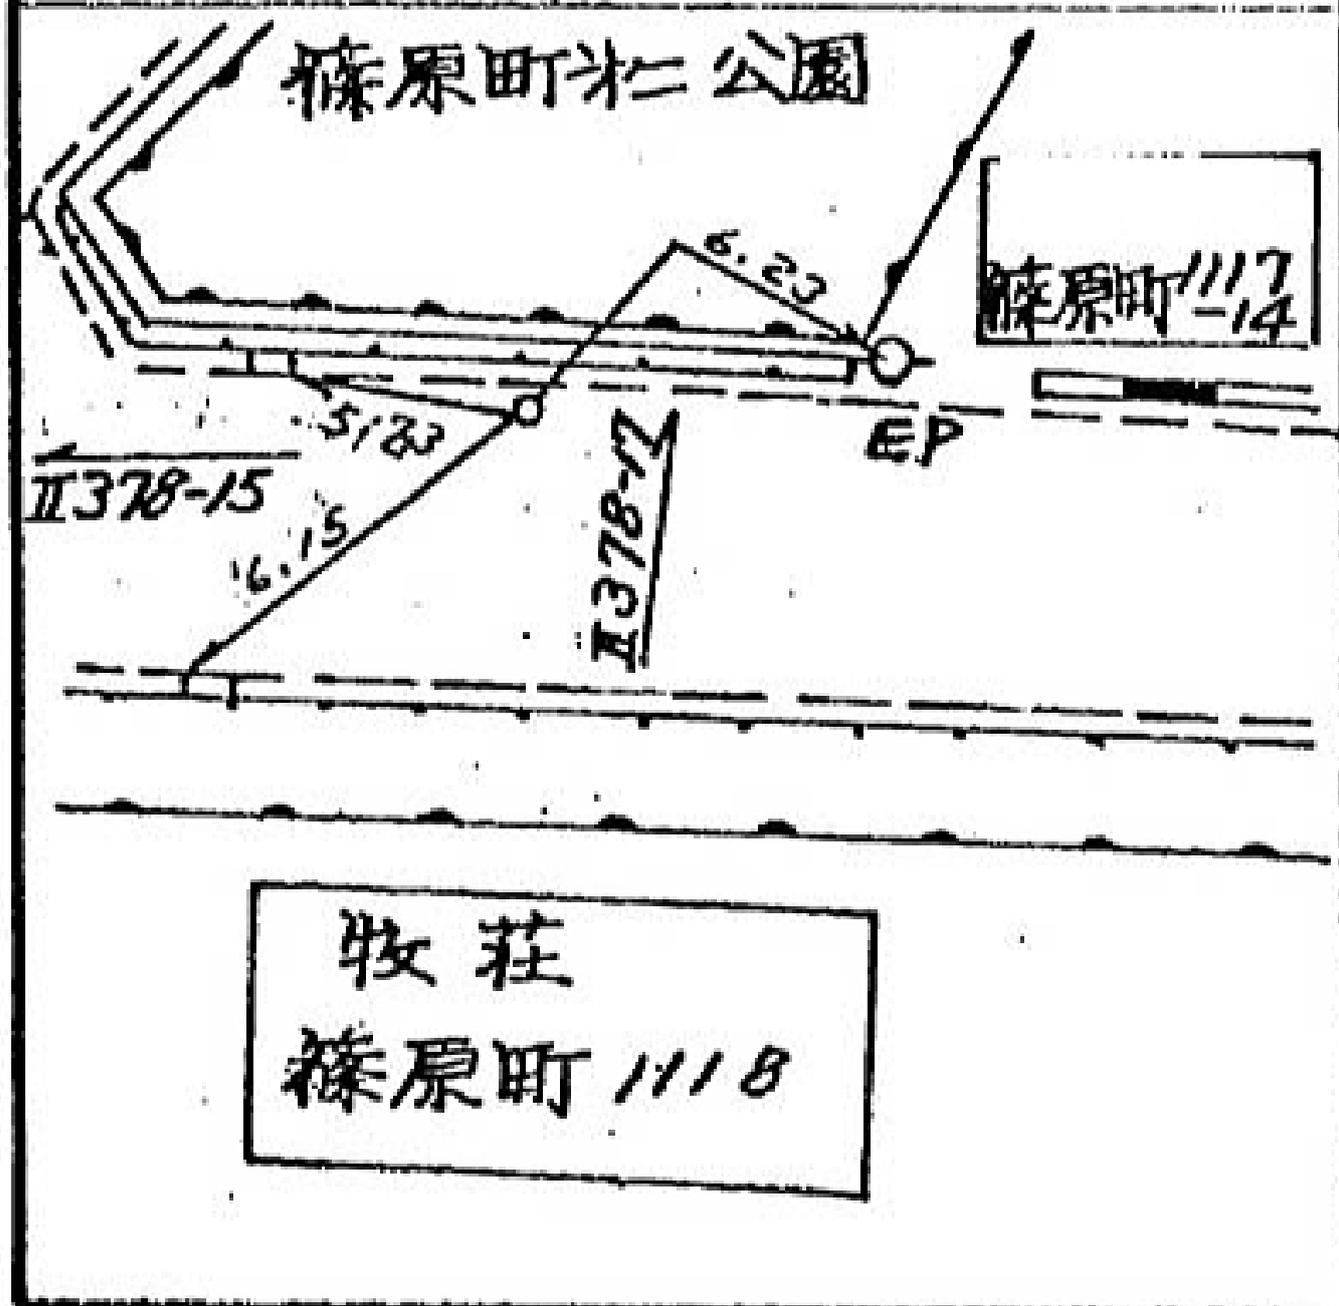

所在地

港北区篠原町
1074番地先

標識ノ種類

木杭。標石。刻印

①。鋳物杭


点番号

17


線番号

II378

要 図

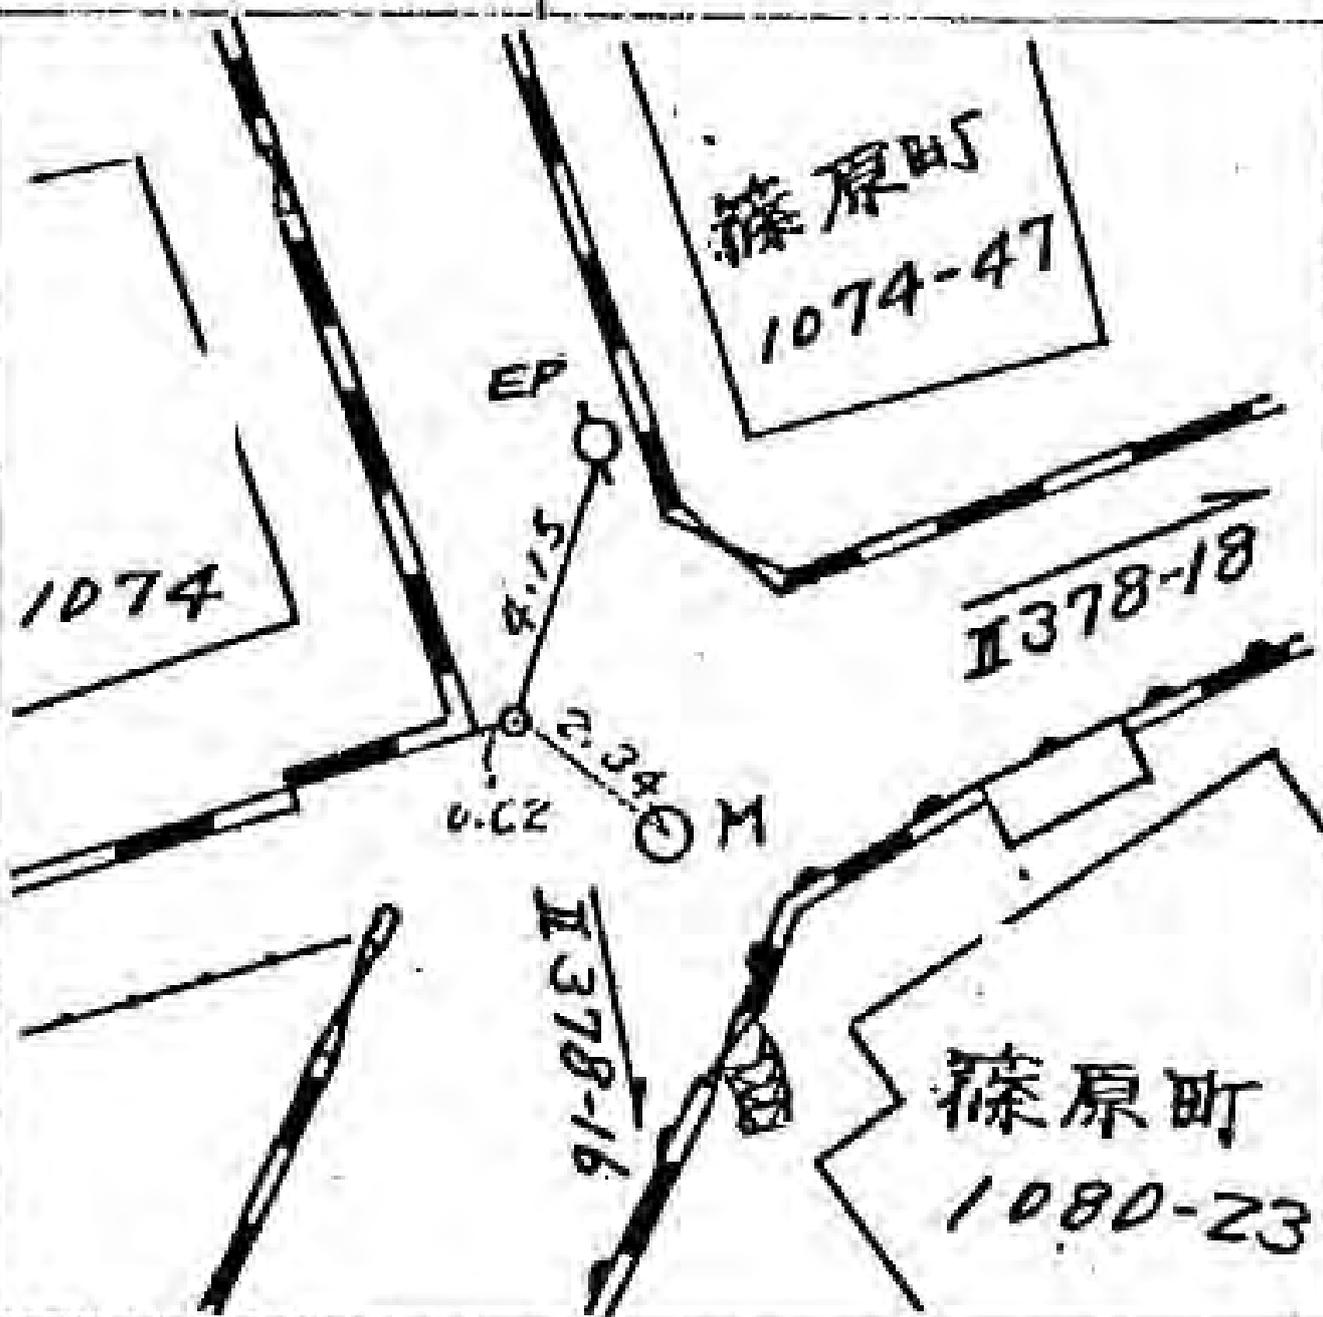

線番号	点番号	標識ノ種類	所在地
II378	18	木杭。標石。刻印	港北区篠原町
要 図		①。鑄物杭	

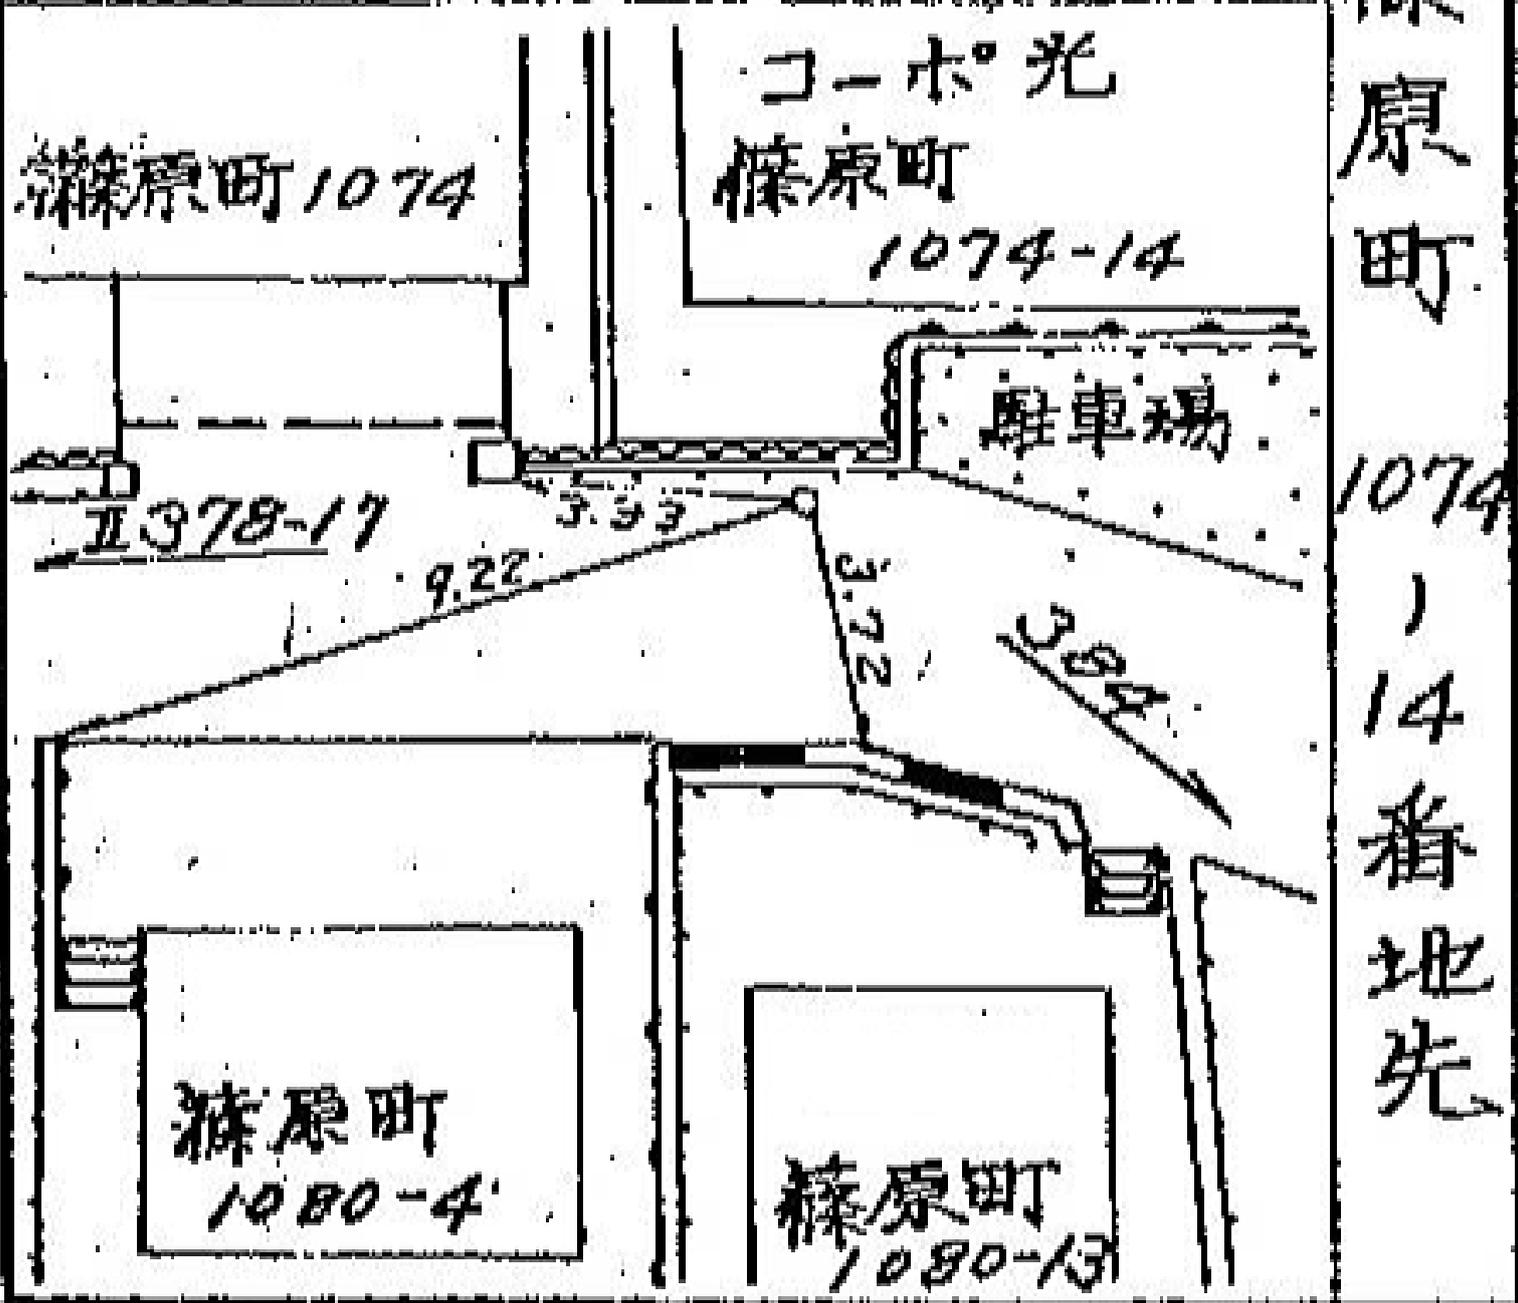


1074
14番地先

線 番 号	点 番 号	標 識 ノ 種 類	所 在 地
-------------	-------------	-----------	-------

Ⅱ 378	19	金属標 ◦ 鋌 ◦ 木杭
-------	----	--

要 図	キザミ
-----	-----

港北区篠原町八十八番地先

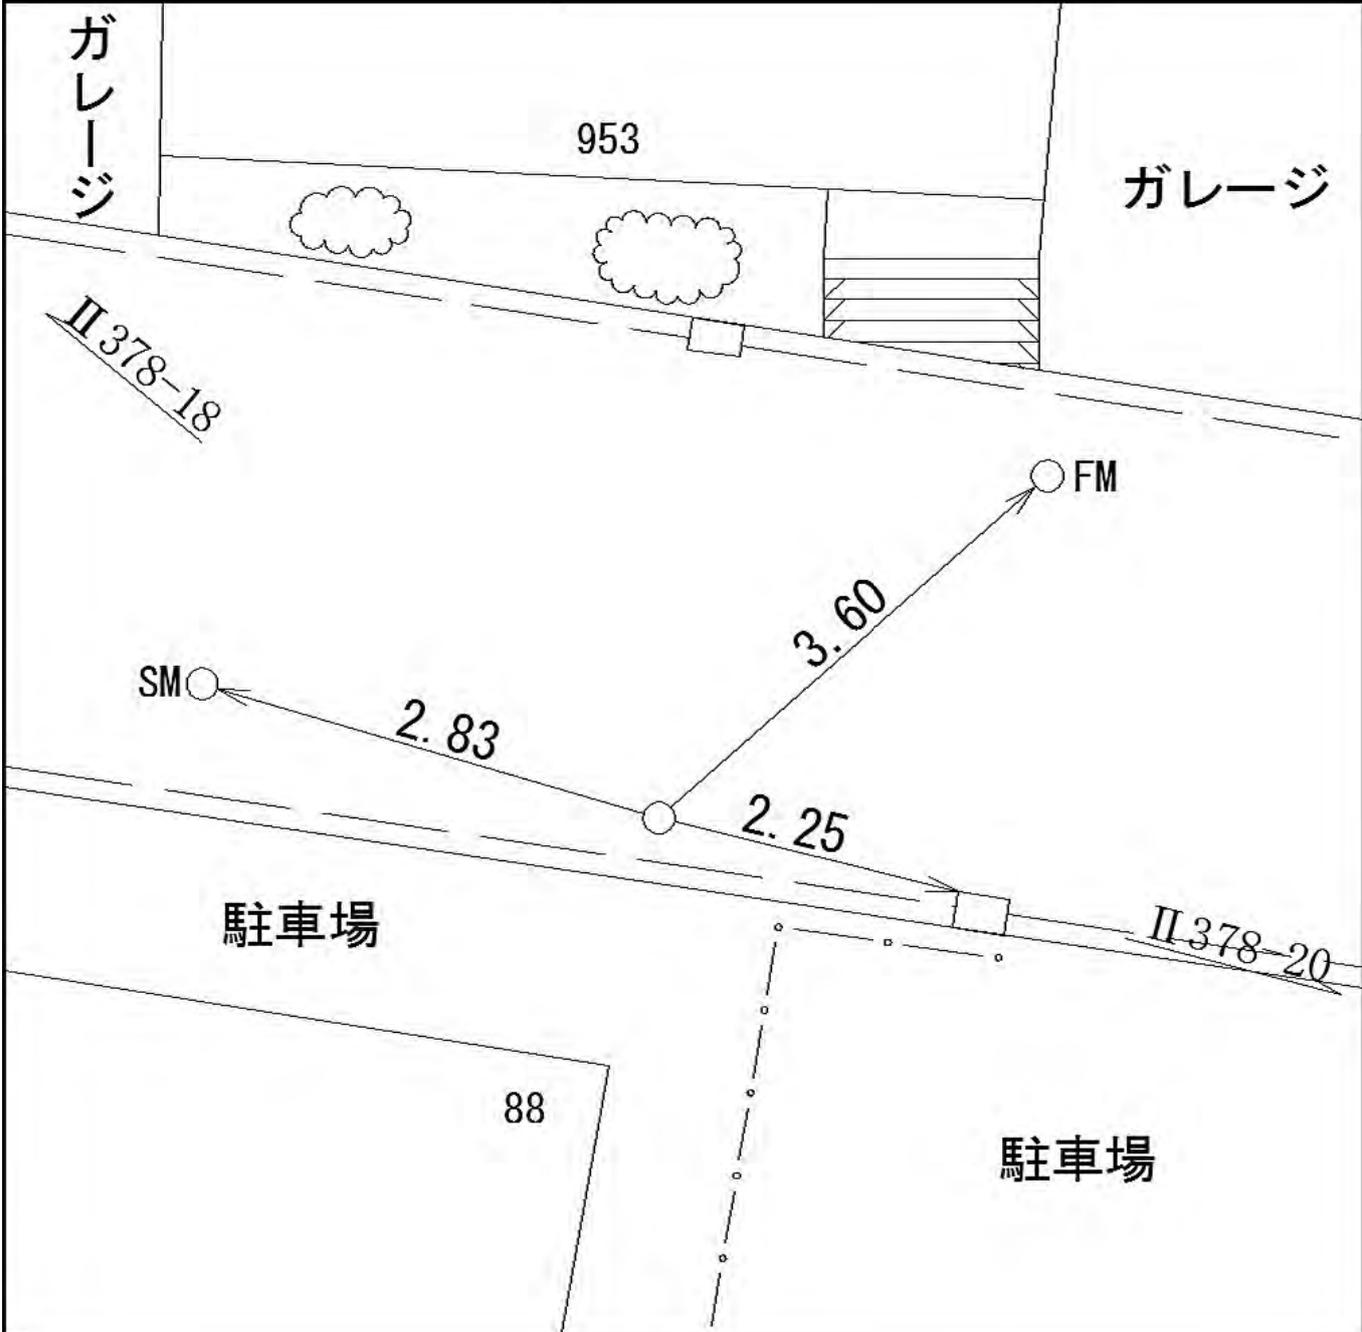


線 番 号	点 番 号	標 識 ノ 種 類	所 在 地
-------------	-------------	-----------	-------

Ⅱ 378	20	金属標 ○ 鋌 ○ 木杭
-------	----	--

要 図	キザミ
-----	-----

港北区篠原町八十八―二十二番地先

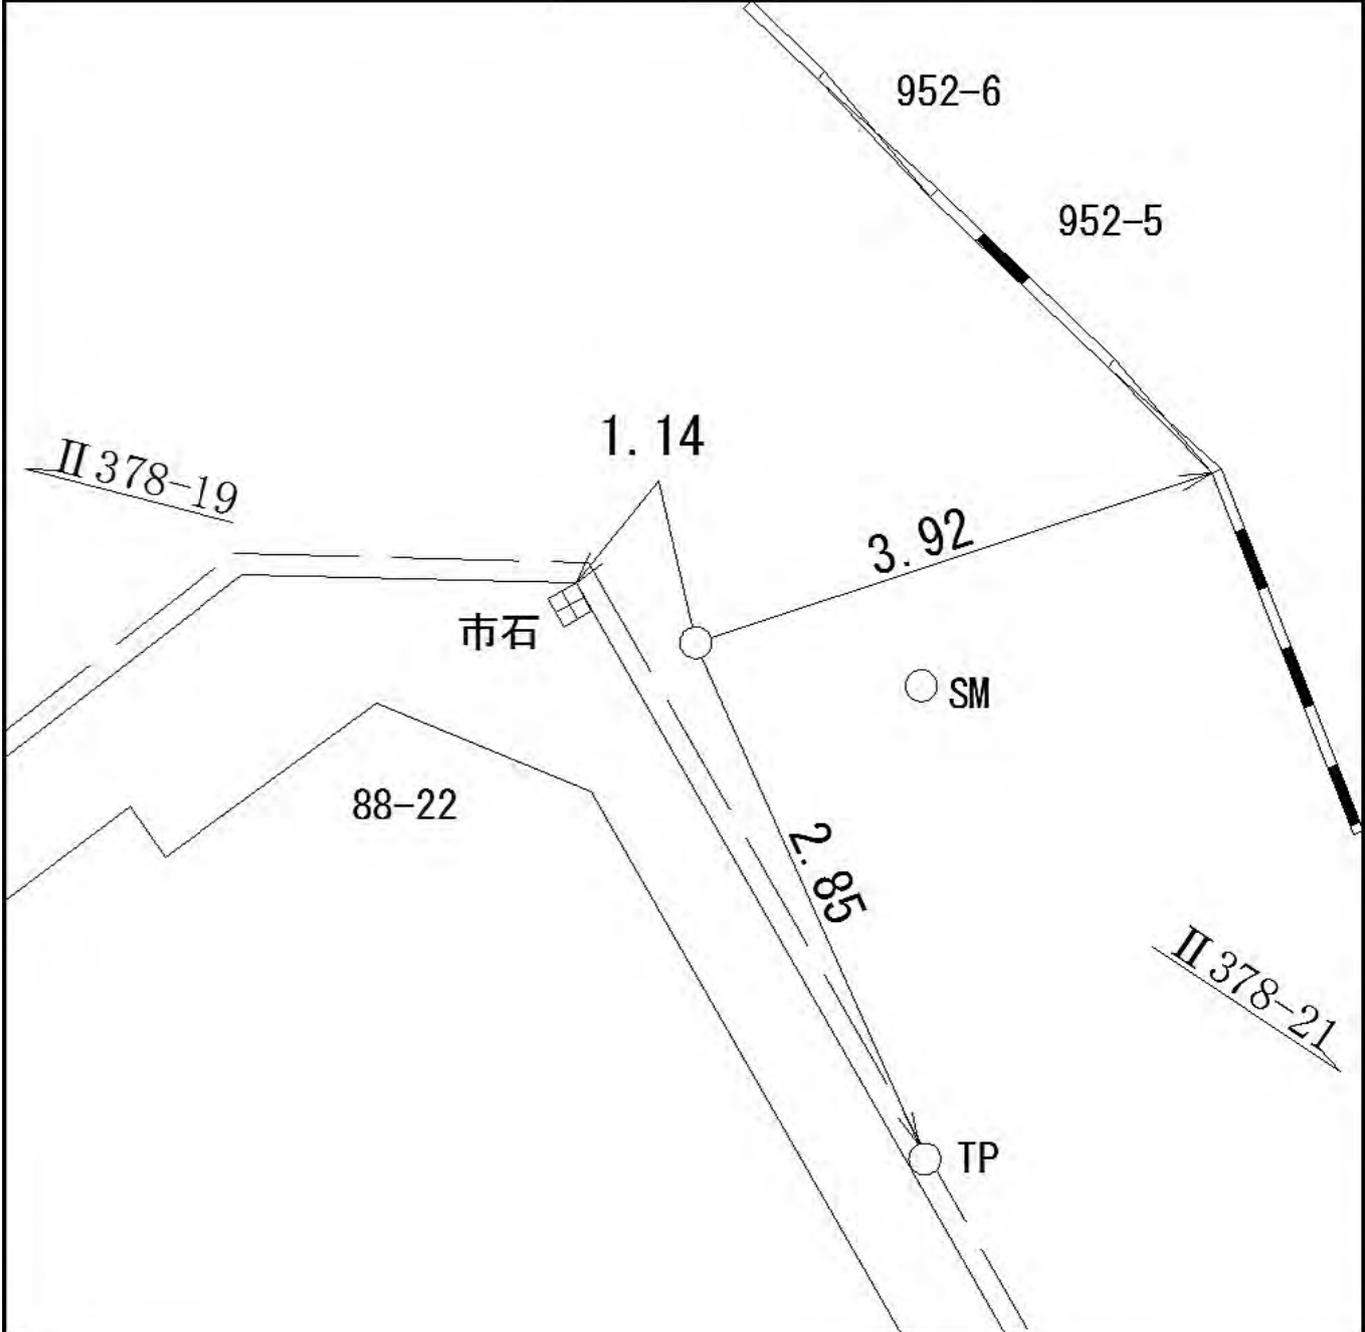


線 番 号	点 番 号	標 識 ノ 種 類	所 在 地
-------------	-------------	-----------	-------

Ⅱ 378	21	金属標 ○ 鋌 ○ 木杭
-------	----	--

要 図	キザミ
-----	-----

港北区篠原町九十一―三番地先

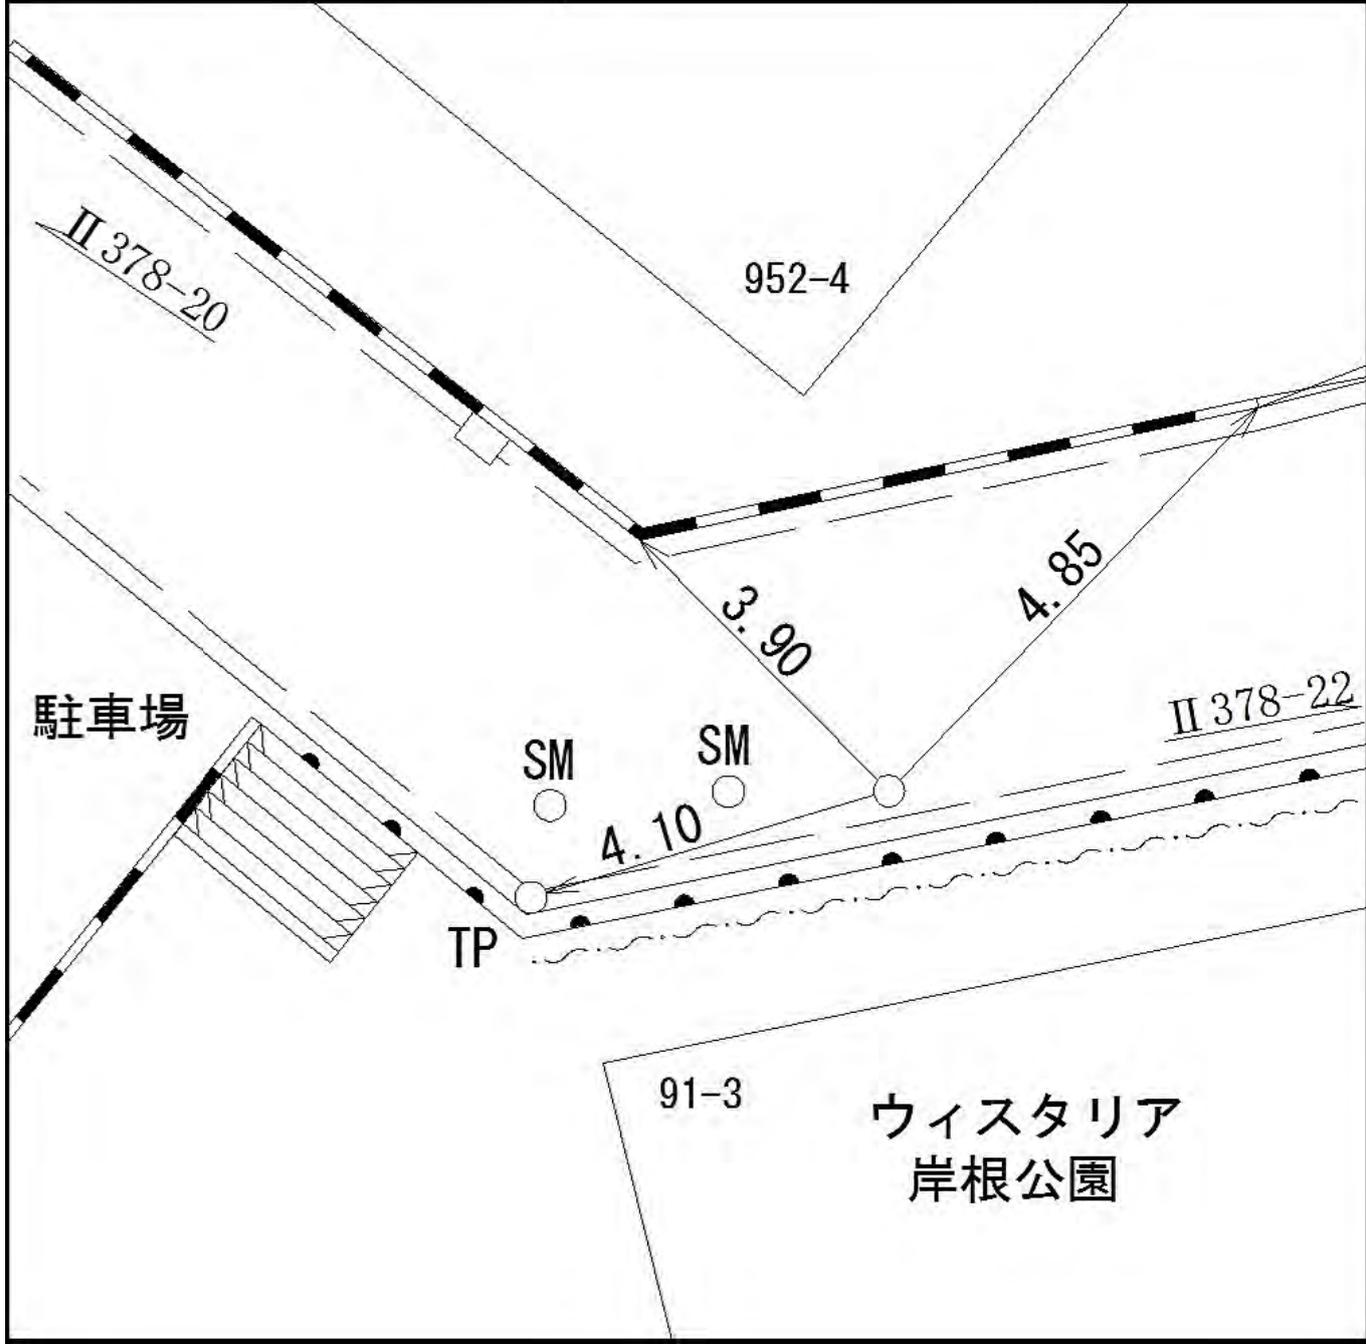


線 番 号	点 番 号	標 識 ノ 種 類
-------------	-------------	-----------

Ⅱ 378	22	金属標 ◦ 鋌 ◦ 木杭
-------	----	--

要 図	キザミ
-----	-----

所在地

港北区篠原東二丁目十九ー二十一番地先

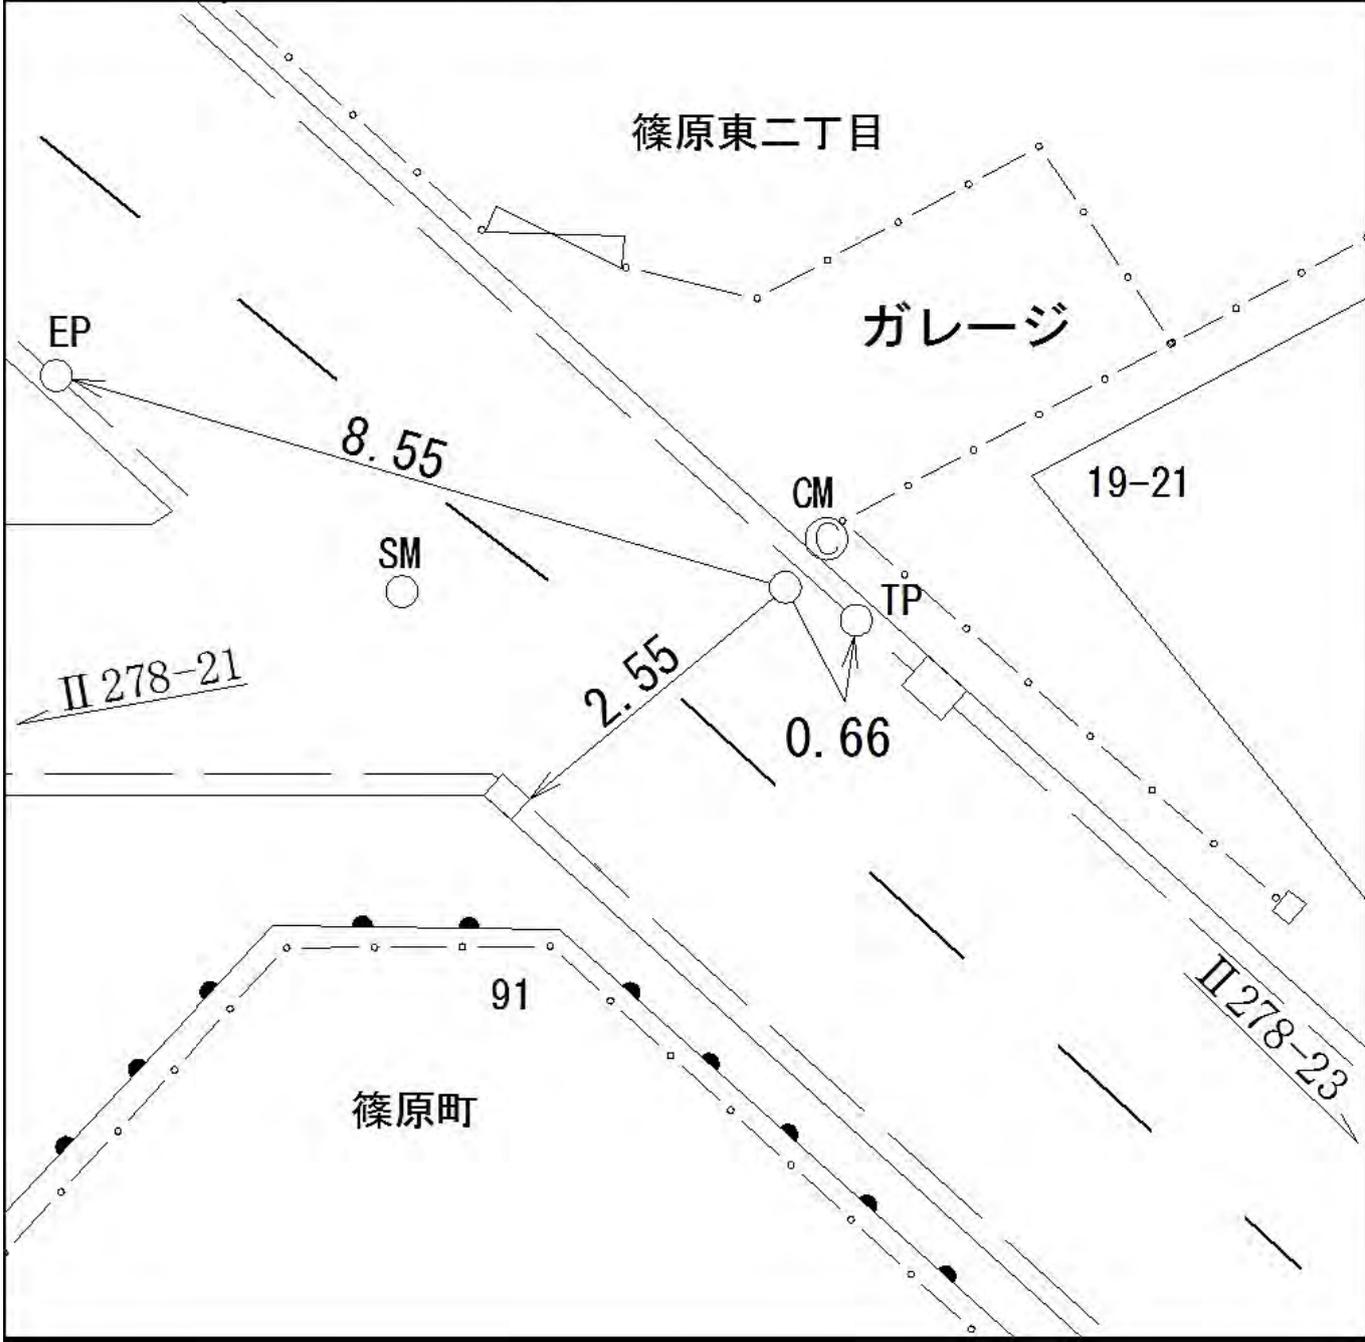


線 番 号	点 番 号	標 識 ノ 種 類	所 在 地
-------------	-------------	-----------	-------

Ⅱ 378	23	金属標 ○ 鋌 ○ 木杭
-------	----	--

要 図	キザミ
-----	-----


港北区篠原町九十二番地先

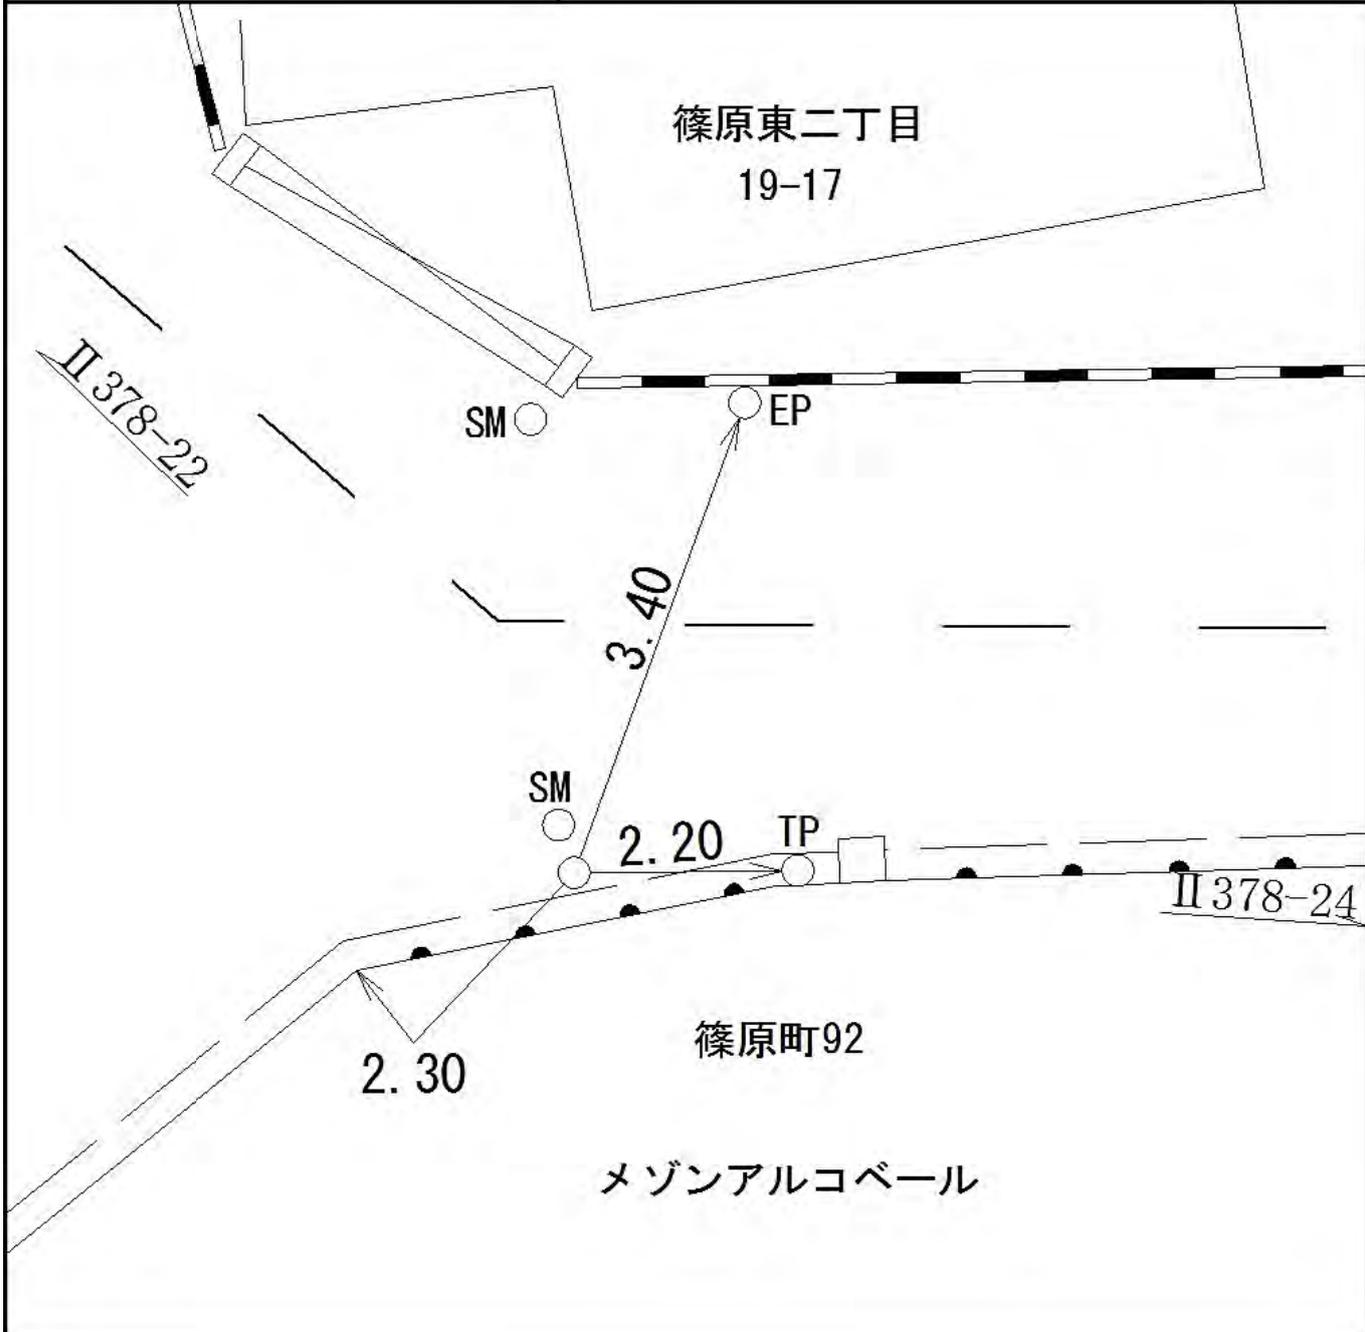


線 番 号	点 番 号	標 識 ノ 種 類	所 在 地
-------------	-------------	-----------	-------


II 378	24	金属標 ○ 鋌 ○ 木杭
--------	----	--

要 図	キザミ
-----	-----

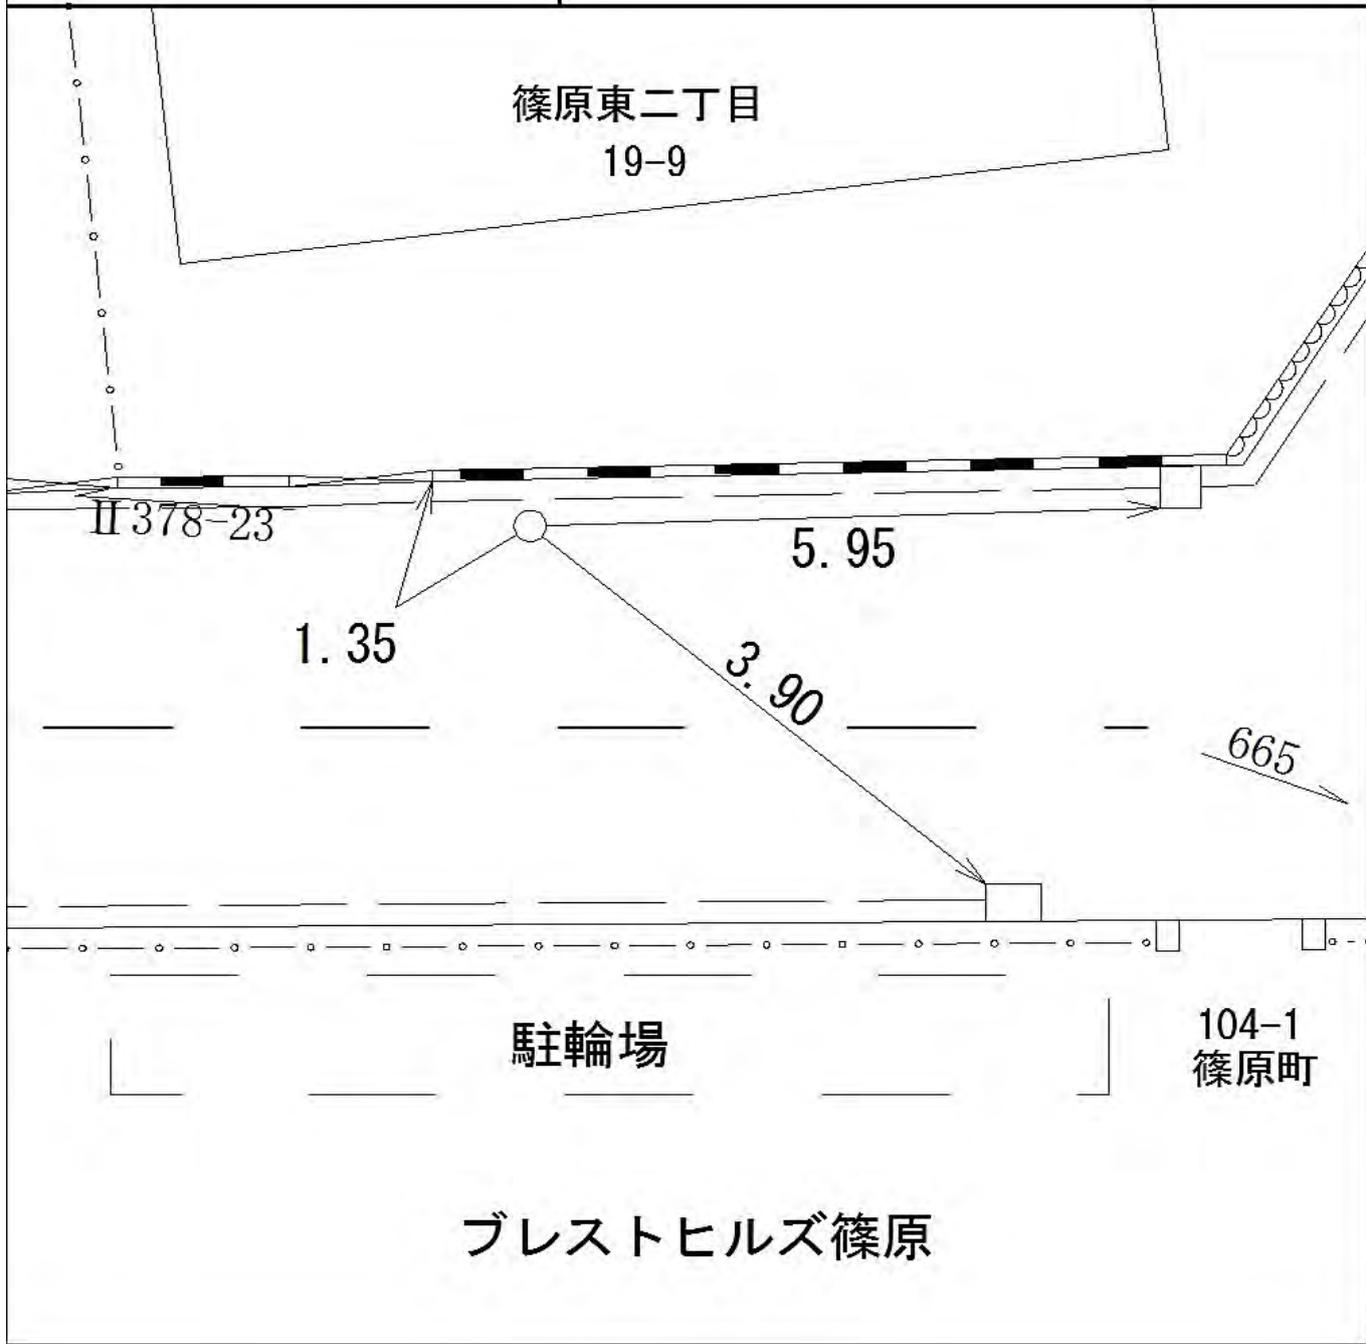

港北区篠原東二丁目十九ー九番地先

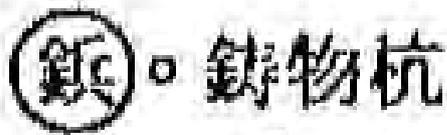線番号	点番号	標識ノ種類	所在地
I379	1	木杭。標石。刻印	港北区新羽町 1829番地先
要 図			

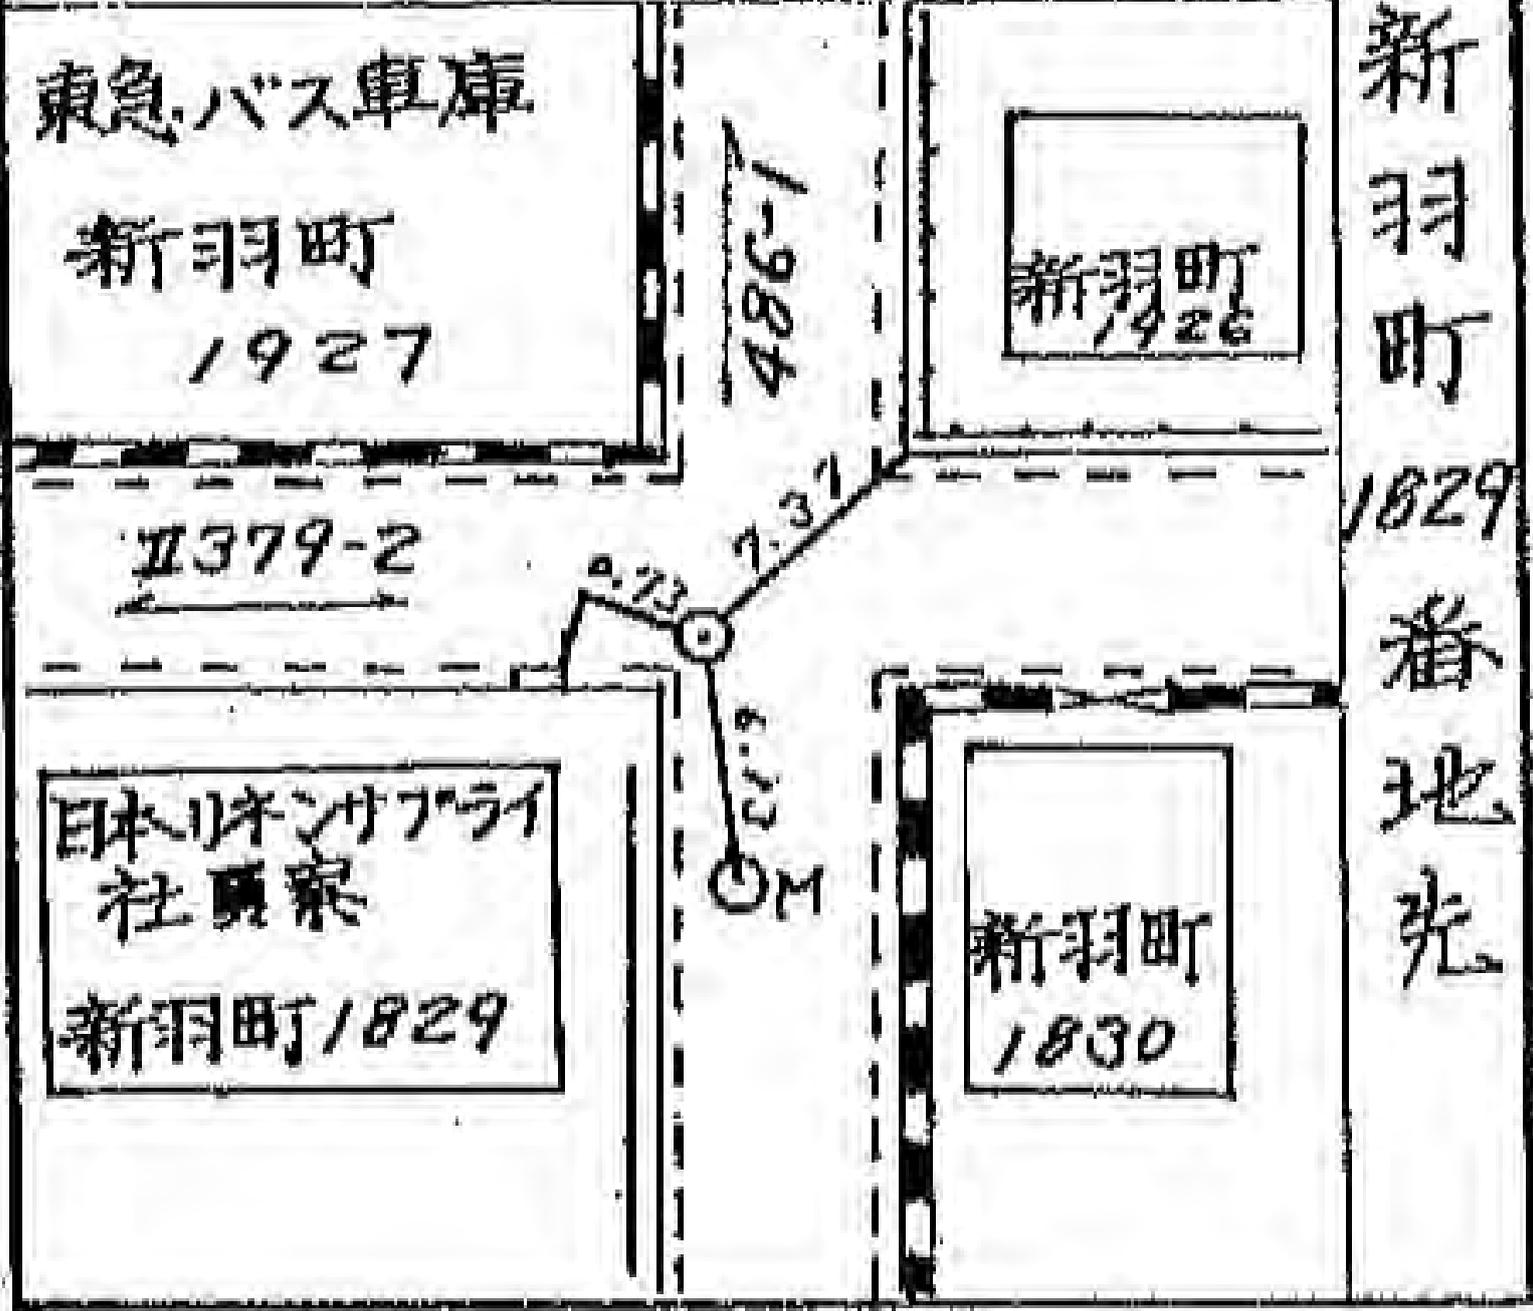

所在地

港北區新羽町
1940番地先

標識ノ種類

木杭・標石・刻印

①・鋳物杭

点番号

Z

図

線番号

II379

要






M

II379-3

駐車場

線番号	点番号	標識ノ種類	所在地
II379	4	木杭・標石・刻印 ①・鋳物杭	港北区新羽町
要 図			1624
<p>鉄道高架</p> <p>日産7000 新羽町1684</p> <p>II379-3</p> <p>II379-5</p> <p>事務所</p> <p>横浜市営地下鉄 新羽駅新築工事現場</p> <p>新羽町1624</p>			
			1624 番地先

線番号	点番号	標識ノ種類	所在地
II379	5	木杭・標石・刻印	港北区
要 図			新羽町
<div data-bbox="47 873 367 1052"> <p>スーパーイーグル 1671</p> </div> <div data-bbox="478 873 861 1108"> <p>川崎信用金庫 新羽町 1669-1</p> </div> <div data-bbox="877 873 1212 1075"> <p>西山10ビル 大倉山 1669-1</p> </div> <div data-bbox="223 1456 558 1556"> <p>II379-4</p> </div> <div data-bbox="1085 1456 1356 1556"> <p>485-1</p> </div> <div data-bbox="63 1724 494 2128"> <p>(株)三興ダンボール 新羽町 1643</p> </div>			1643 番地先

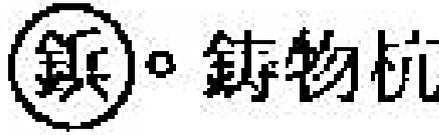線番号	点番号	標識ノ種類
Ⅱ379	6	木杭。標石。刻印
要	図	

所在地
 港北区新羽町
 1602
 番地先



所在地

港北区新羽町 2448 番地先

標識ノ種類

木杭。標石。刻印

①。鋳物杭

点番号

7

線番号

II379

要

図

五輪荘
2448

五輪荘
新羽町
2448

車庫

II379-6

II379-8

4.59

10.43

8.18

○

○

○

線番号

点番号

標識ノ種類

所在地

II379

8

木杭。標石。刻印

港北区


新羽町

2297

番地先

要 図

①。鋳物杭

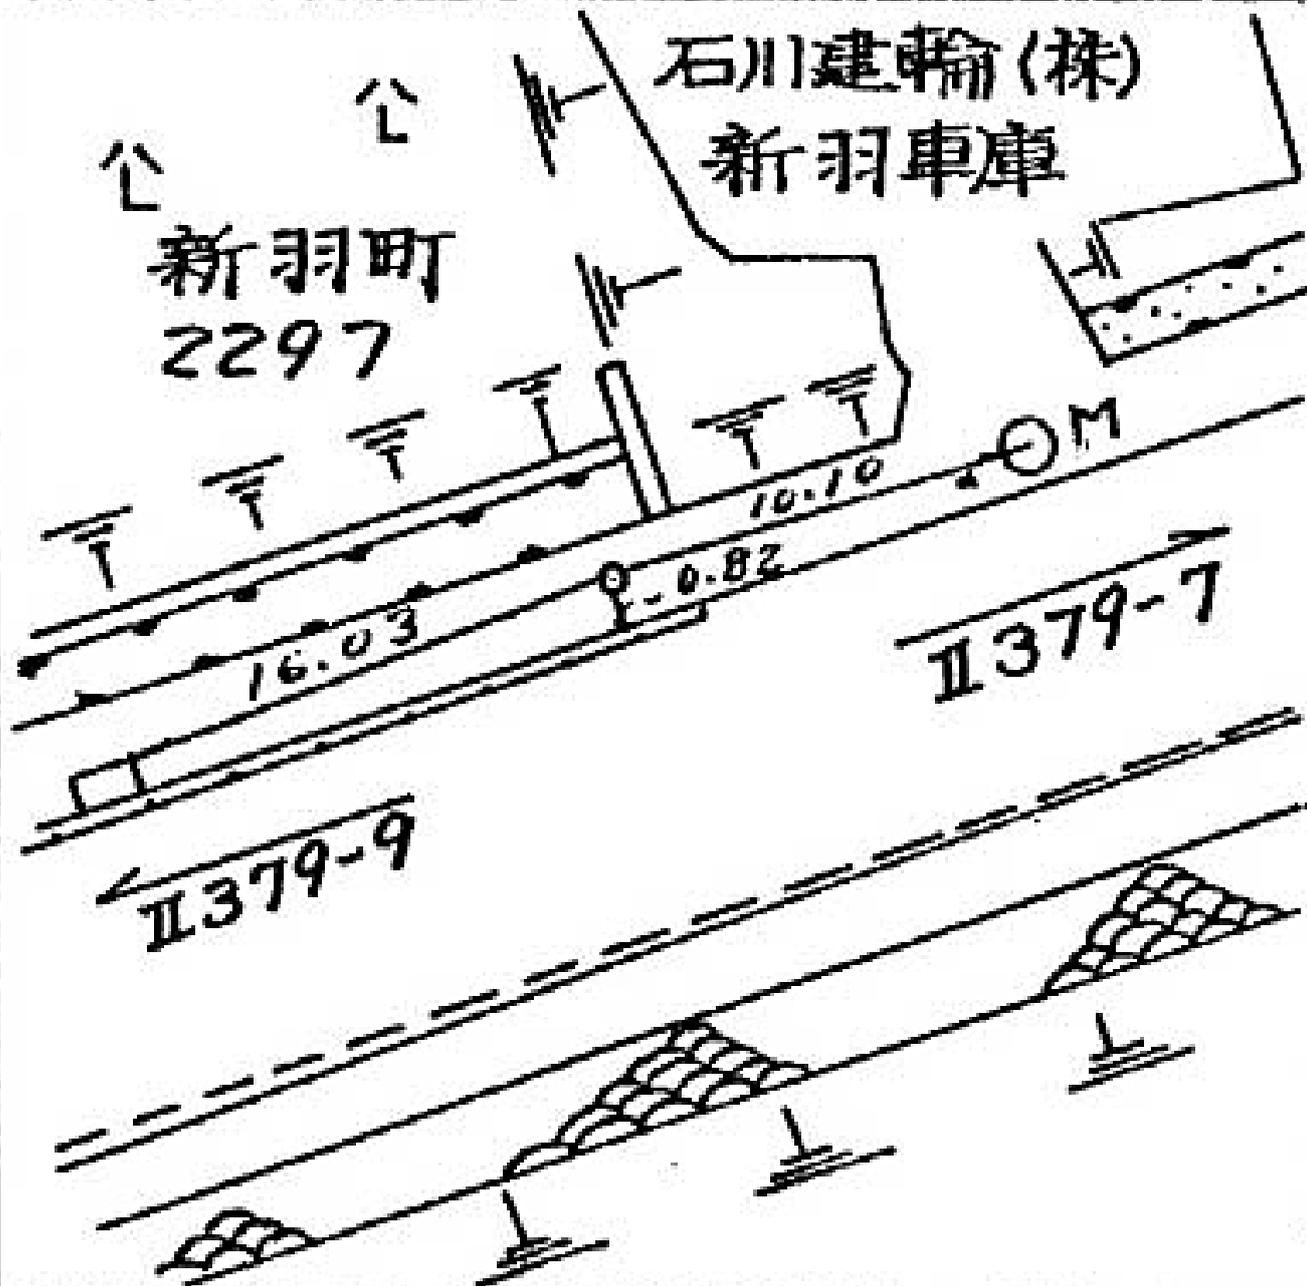

所在地

港北区新羽町
2869
番地先

標識ノ種類

木杭。標石。刻印

①。鋳物杭


点番号

9


線番号

Ⅱ379

要 図

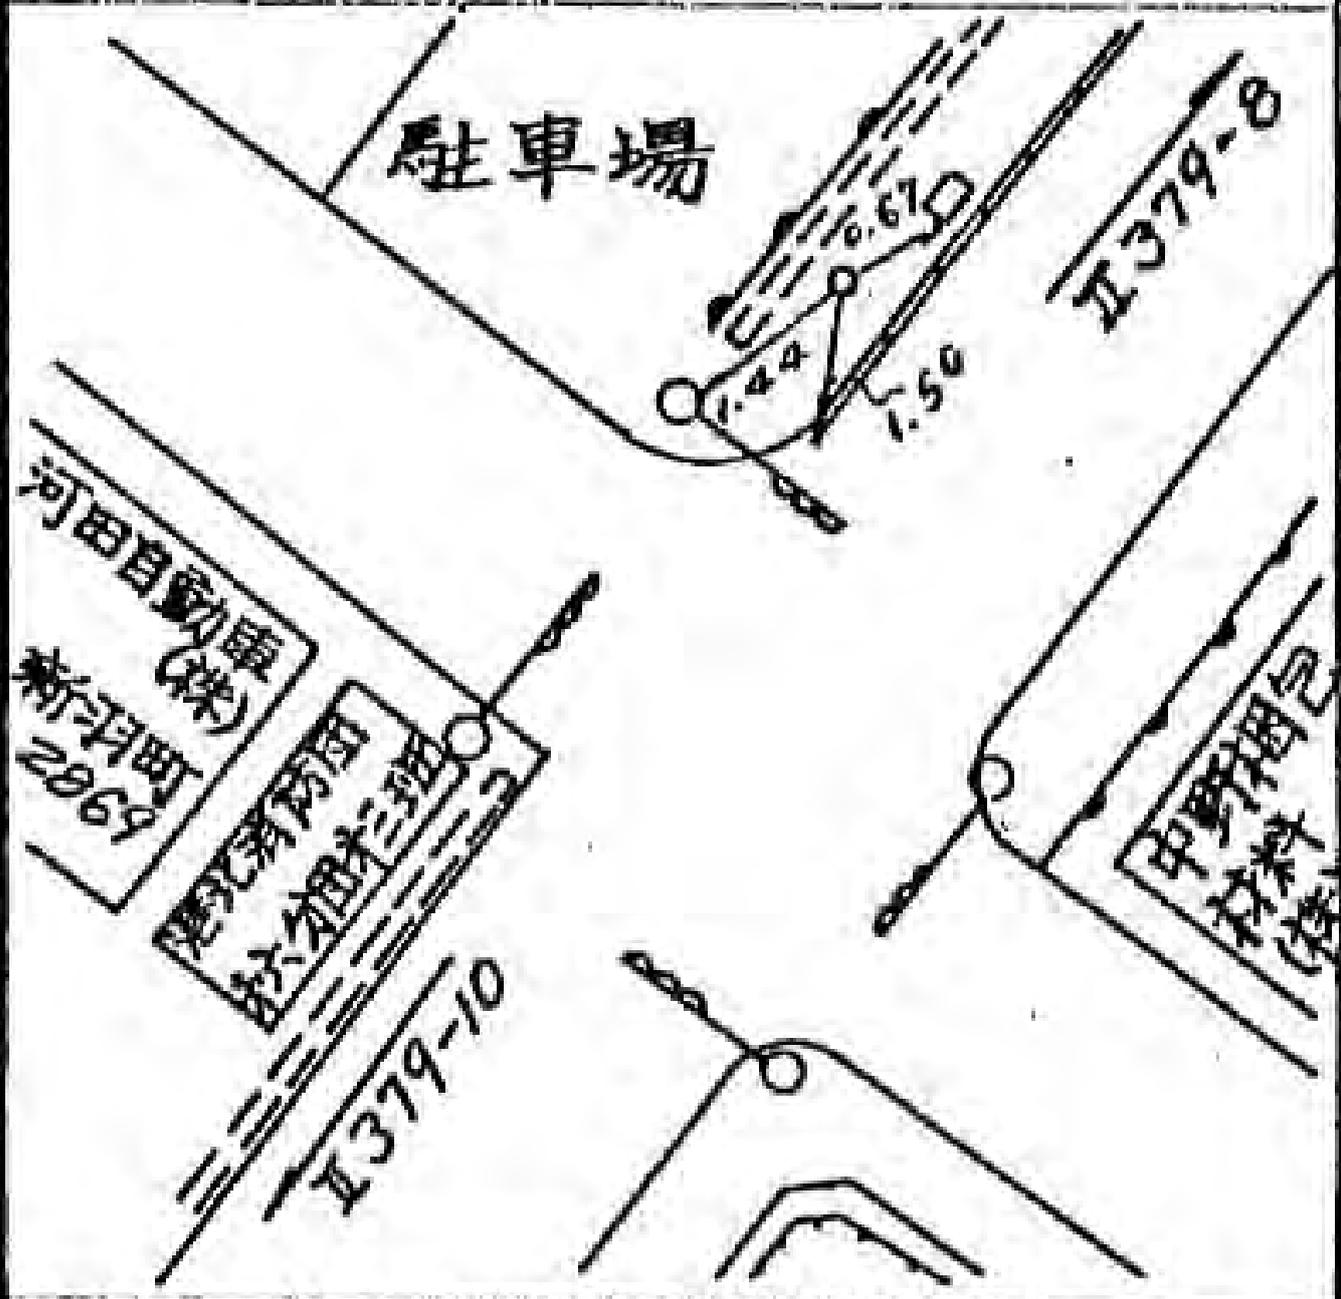


線番号	点番号	標識ノ種類	所在地
II379	11	木杭。標石。刻印	緑区大熊町91番地先
要	図	①。鑄物杭	

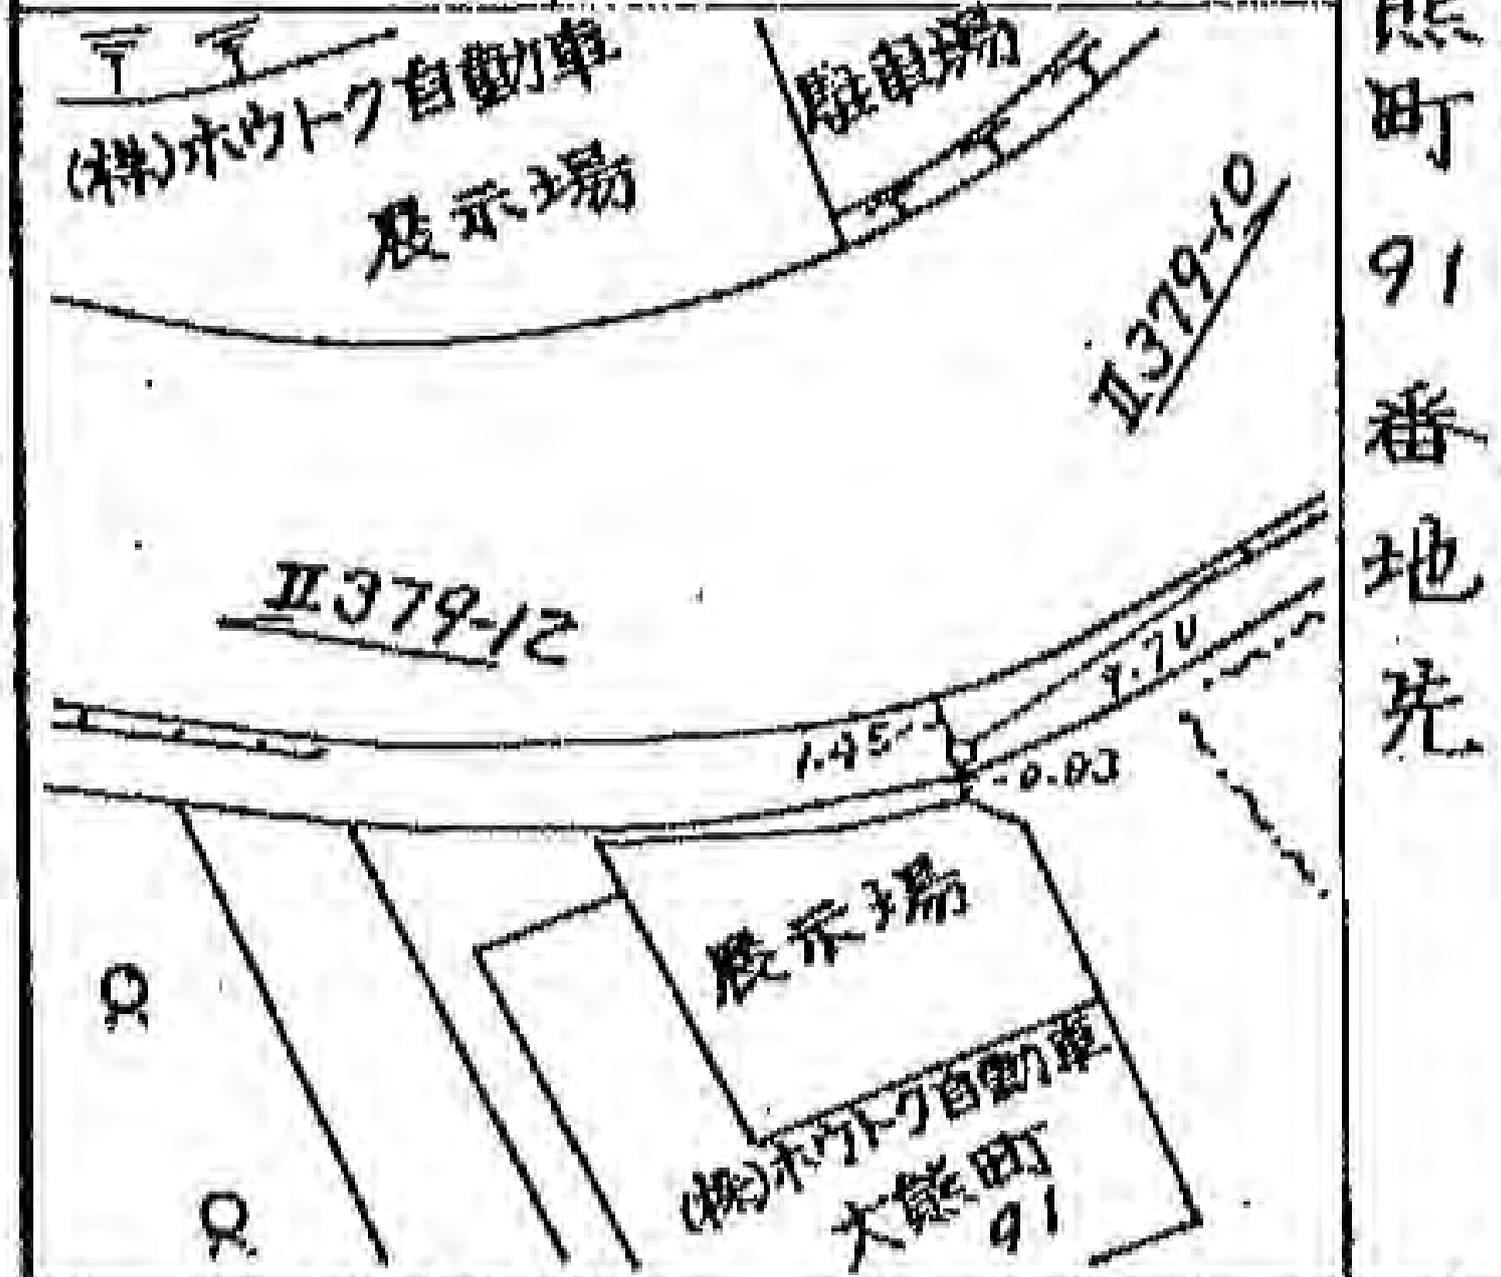

線番号	点番号	標識ノ種類	所在地
II 379	12	木杭。標石。刻印	緑区大熊町56番地先
要 図		 鋳物杭	

大和貿易
倉庫
大熊町
415

出光港北
インターSS
大熊町410-1

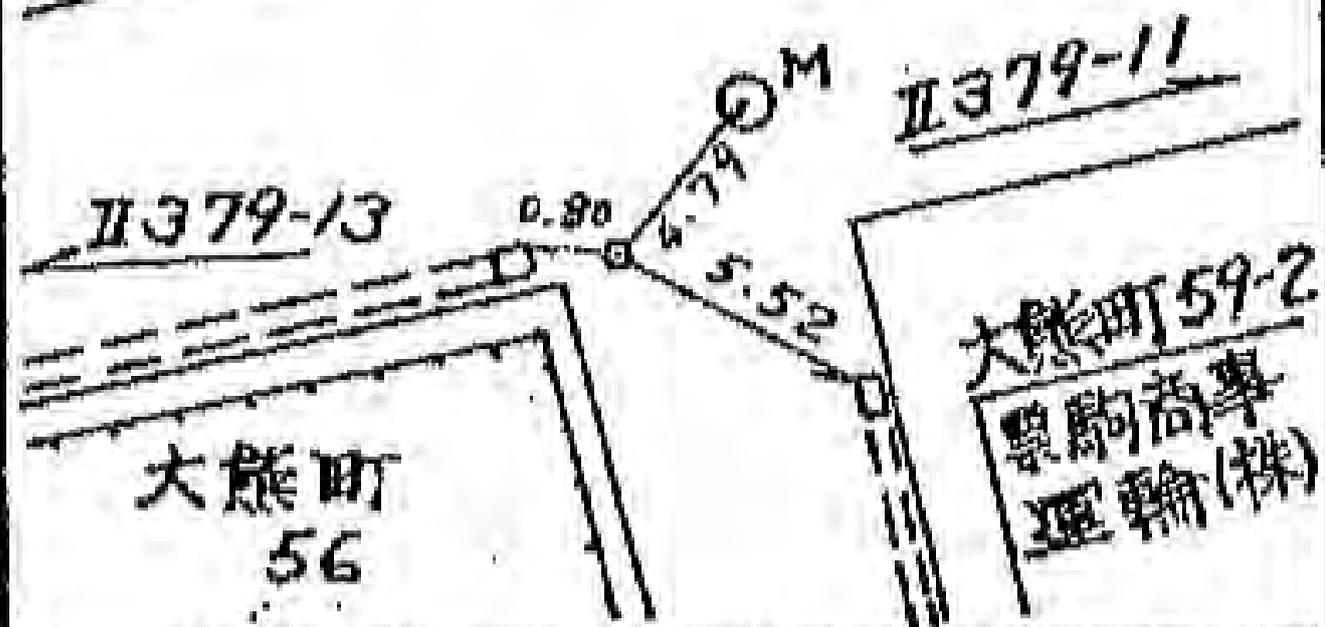

所在地

都筑区大熊町四七八番地先



標識ノ種類

金属標。鋏。木杭

点番号


14

線番号

II 379

キザミ


要図

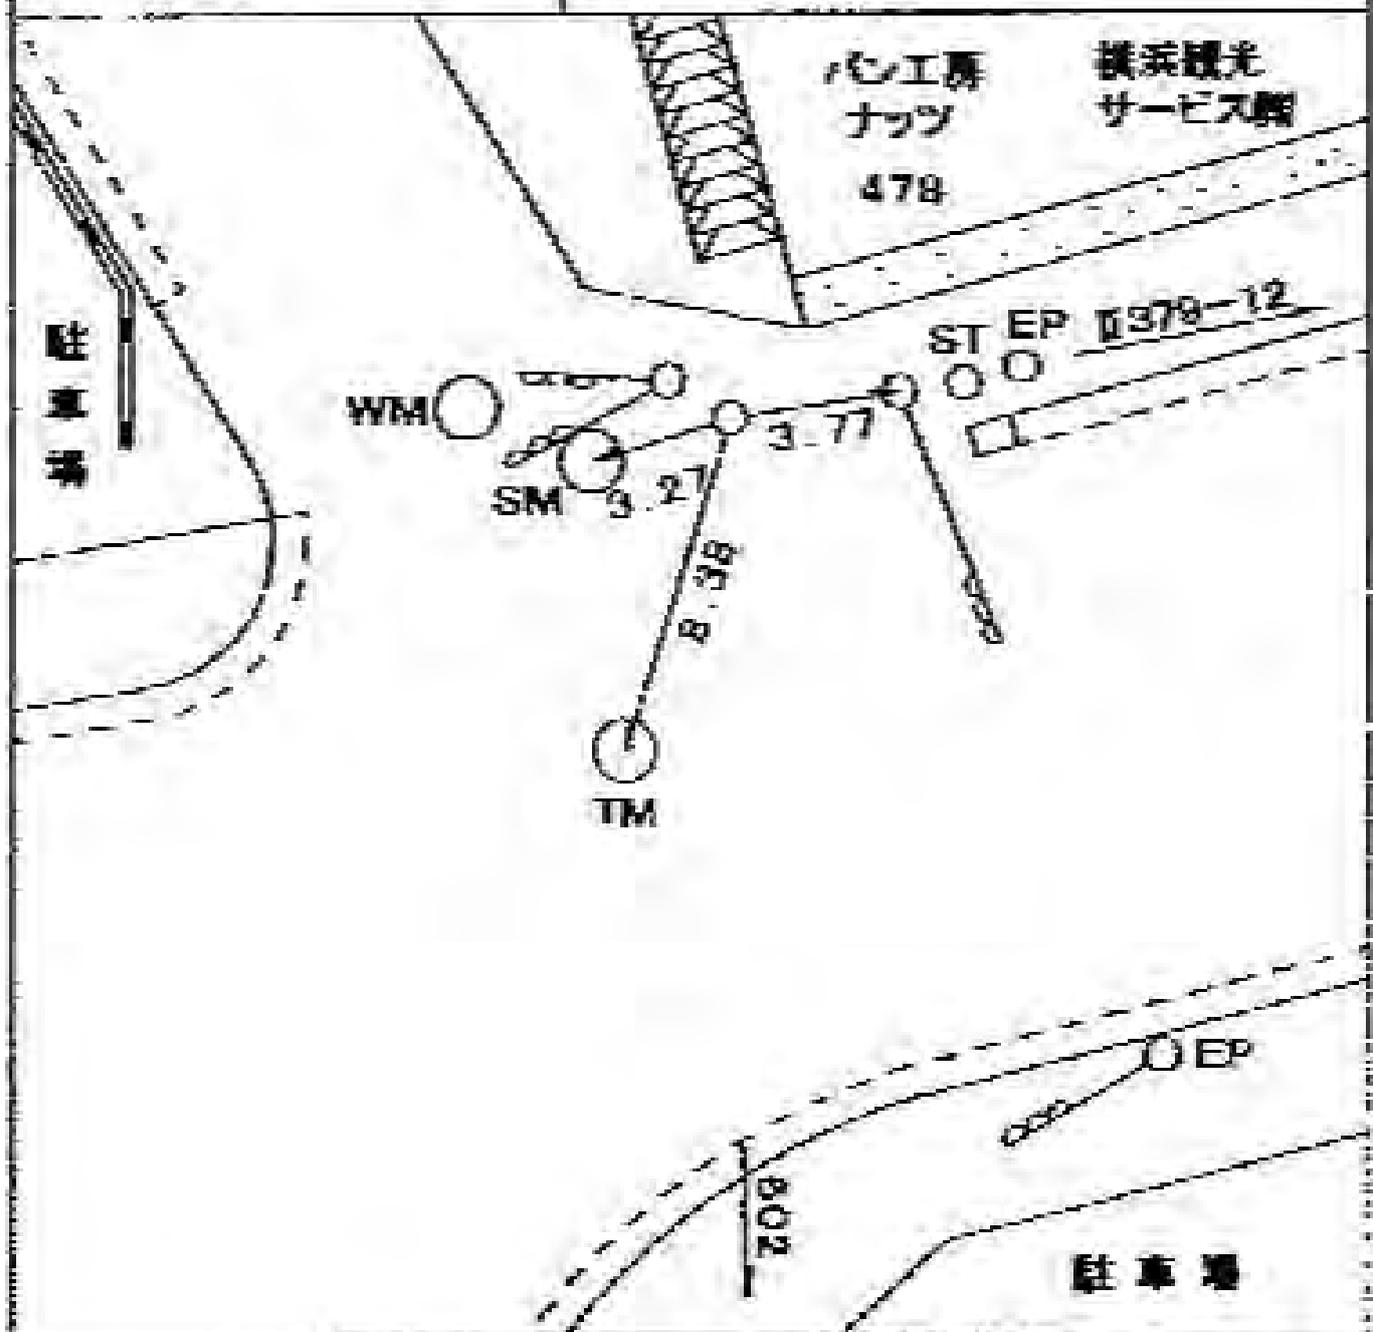

線 番 号	点 番 号	標 識 ノ 種 類	所 在 地
-------------	-------------	-----------	-------

II 380	15	<div style="border: 1px solid black; border-radius: 50%; padding: 5px; display: inline-block;">金属標</div> ・ 鋏 ・ 木杭 キザミ	鶴見区豊岡町三八五番三八地先
--------	----	--	----------------

要 図		
-----	--	--

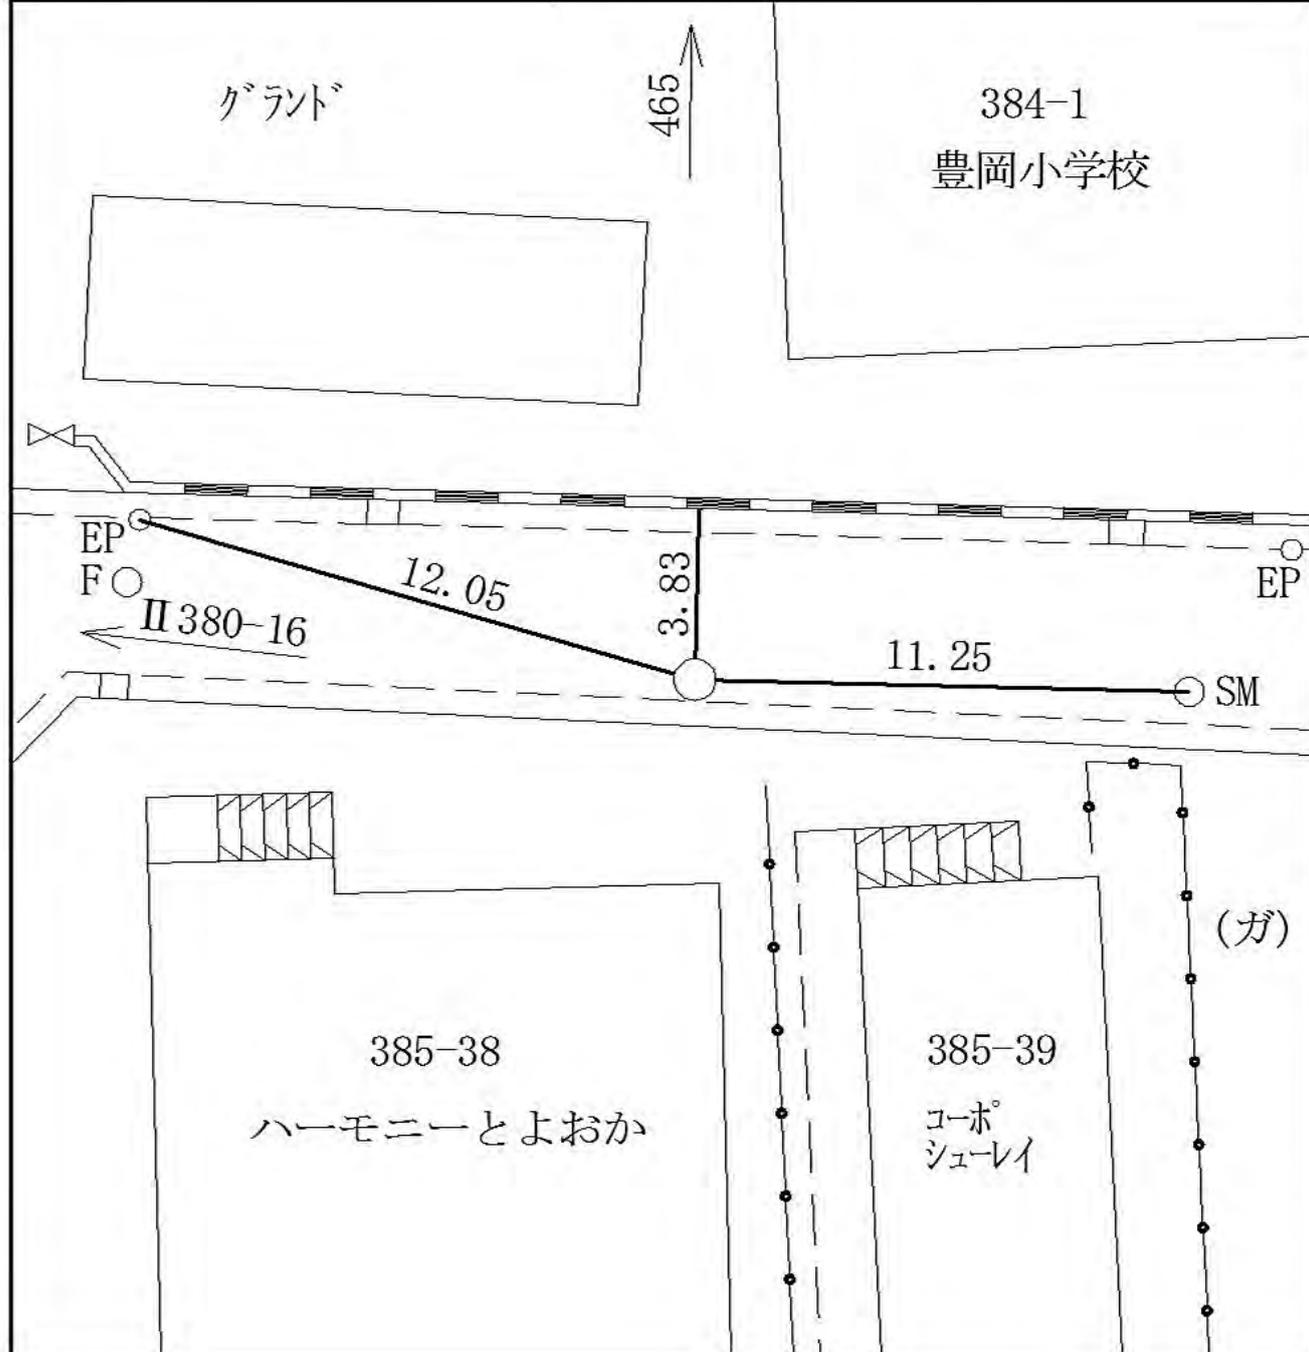


鶴見区豊岡町三八五番三八地先

線 番 号	点 番 号	標 識 ノ 種 類	所 在 地
-------------	-------------	-----------	-------

II 380	16	<div style="border: 1px solid black; border-radius: 50%; padding: 5px; display: inline-block;">金属標</div> ・ 鋌 ・ 木杭 キザミ	鶴見区豊岡町三八四番一地先
--------	----	--	---------------

要 図		
-----	--	--

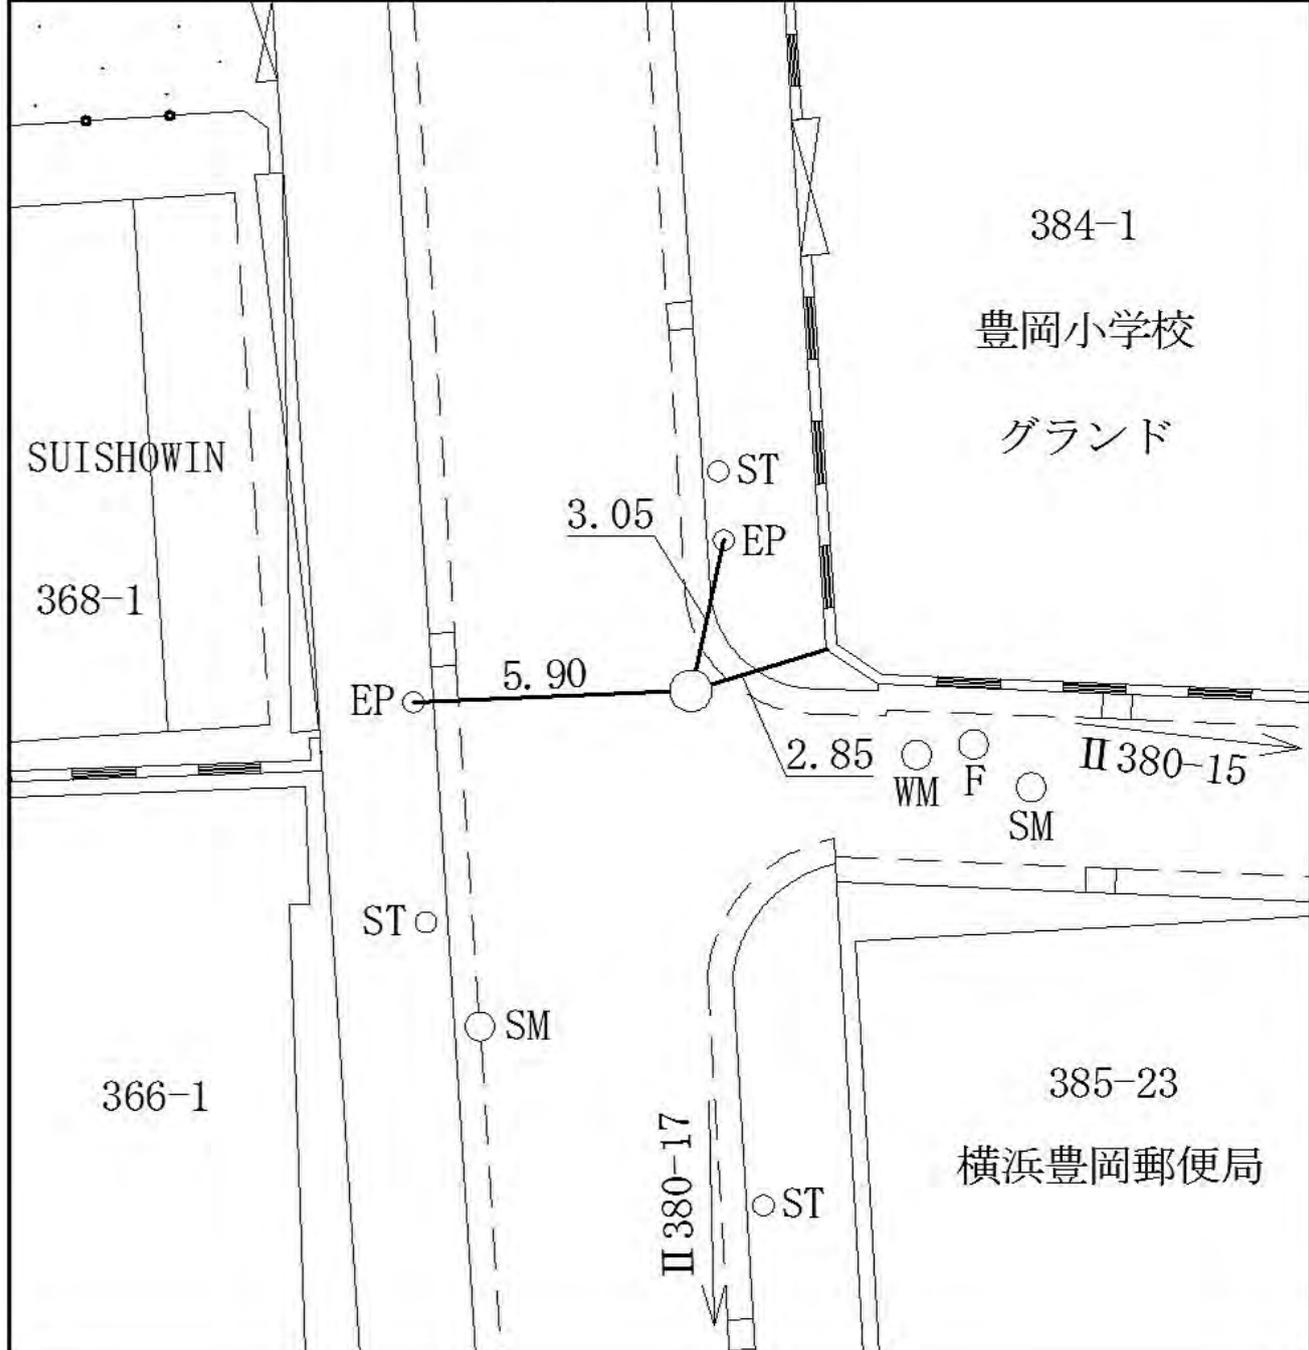

線 番 号	点 番 号	標 識 ノ 種 類	所 在 地
-------------	-------------	-----------	-------

II 380	17	<div style="border: 1px solid black; border-radius: 50%; padding: 5px; display: inline-block;">金属標</div> ・ 鋳 ・ 木杭 キザミ	鶴見区豊岡町二五三番一 地先
--------	----	--	----------------


要 図		
-----	--	--



線 番 号	点 番 号	標 識 ノ 種 類	所 在 地
-------------	-------------	-----------	-------

Ⅱ 380	18	<div style="border: 1px solid black; border-radius: 50%; padding: 5px; display: inline-block;"> 金属標 </div> ・ 鋸 ・ 木杭 キザミ	鶴見区豊岡町一三六番二地先
-------	----	--	---------------


要 図

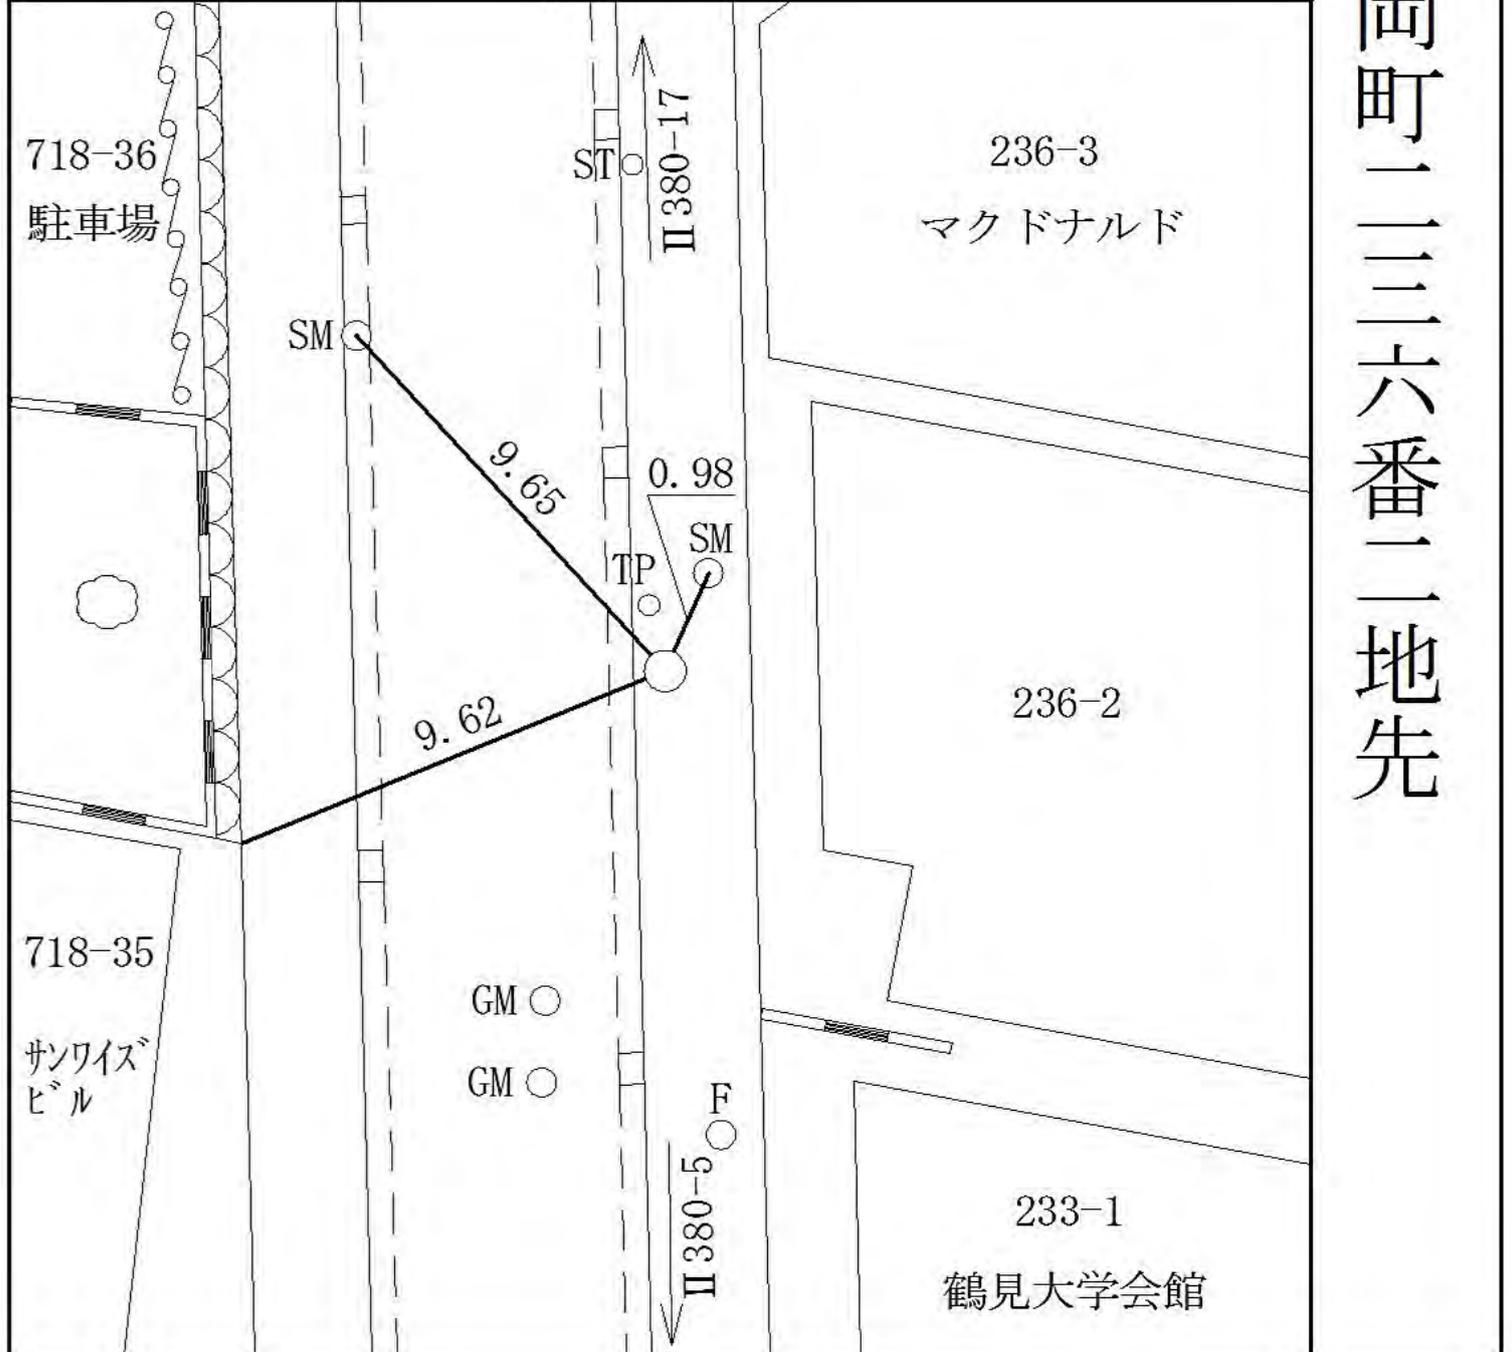

線 番 号	点 番 号	標 識 ノ 種 類	所 在 地
-------------	-------------	-----------	-------

Ⅱ 380	19	<div style="border: 1px solid black; border-radius: 50%; padding: 5px; display: inline-block;">金属標</div> ・ 鋌 ・ 木杭 キザミ	鶴見区鶴見二丁目七五八番七地先
-------	----	--	-----------------

要 図	
-----	--

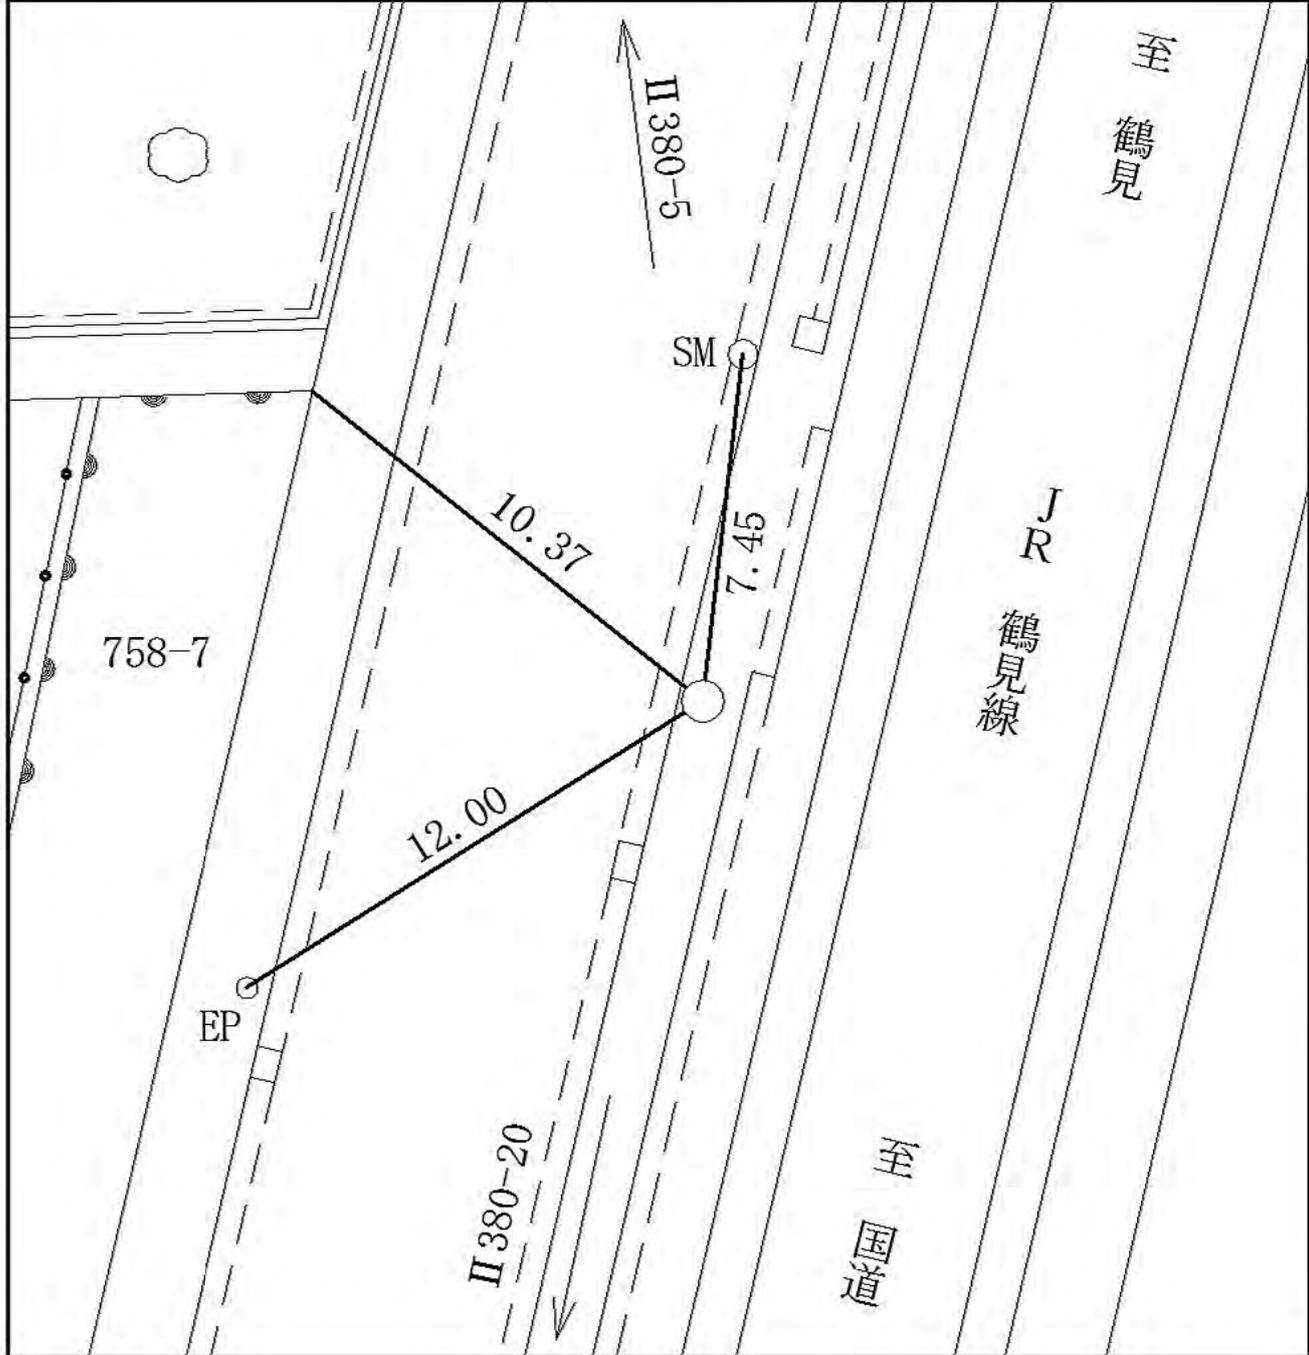

鶴見区鶴見二丁目七五八番七地先

線 番 号	点 番 号	標 識 ノ 種 類	所 在 地
-------------	-------------	-----------	-------


II 380	20	<div style="border: 1px solid black; border-radius: 50%; padding: 5px; display: inline-block;">金属標</div> ・ 鋌 ・ 木杭 キザミ	鶴見区鶴見二丁目七五八番一地先
--------	----	--	-----------------

要 図	
-----	--



線 番 号	点 番 号	標 識 ノ 種 類	所 在 地
-------------	-------------	-----------	-------


II 380	21	<div style="border: 1px solid black; border-radius: 50%; padding: 5px; display: inline-block;">金属標</div> ・ 鋏 ・ 木杭 キザミ	鶴見区鶴見中央五丁目九四九番四四地先
要 図			

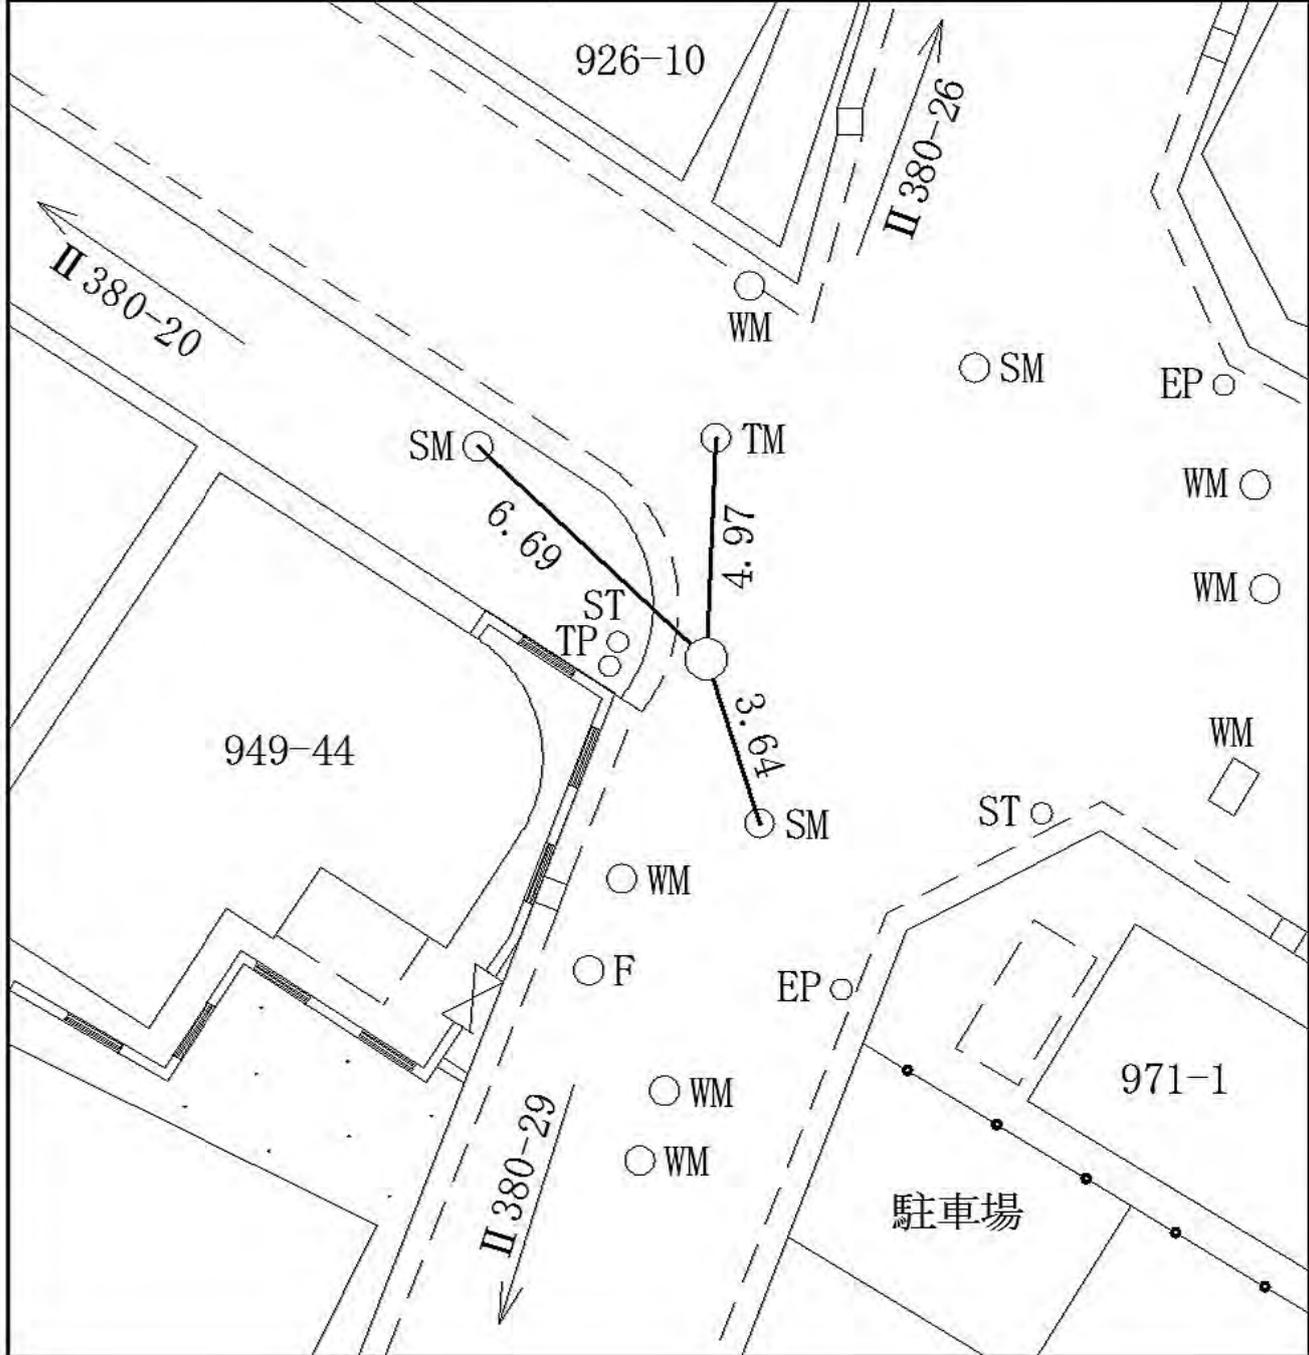

線 番 号	点 番 号	標 識 ノ 種 類	所 在 地
-------------	-------------	-----------	-------

II 380	22	<div style="border: 1px solid black; border-radius: 50%; padding: 5px; display: inline-block;">金属標</div> ・ 鋺 ・ 木杭 キザミ	鶴見区鶴見中央四丁目三三番一地先
--------	----	--	------------------

要 図	
-----	--

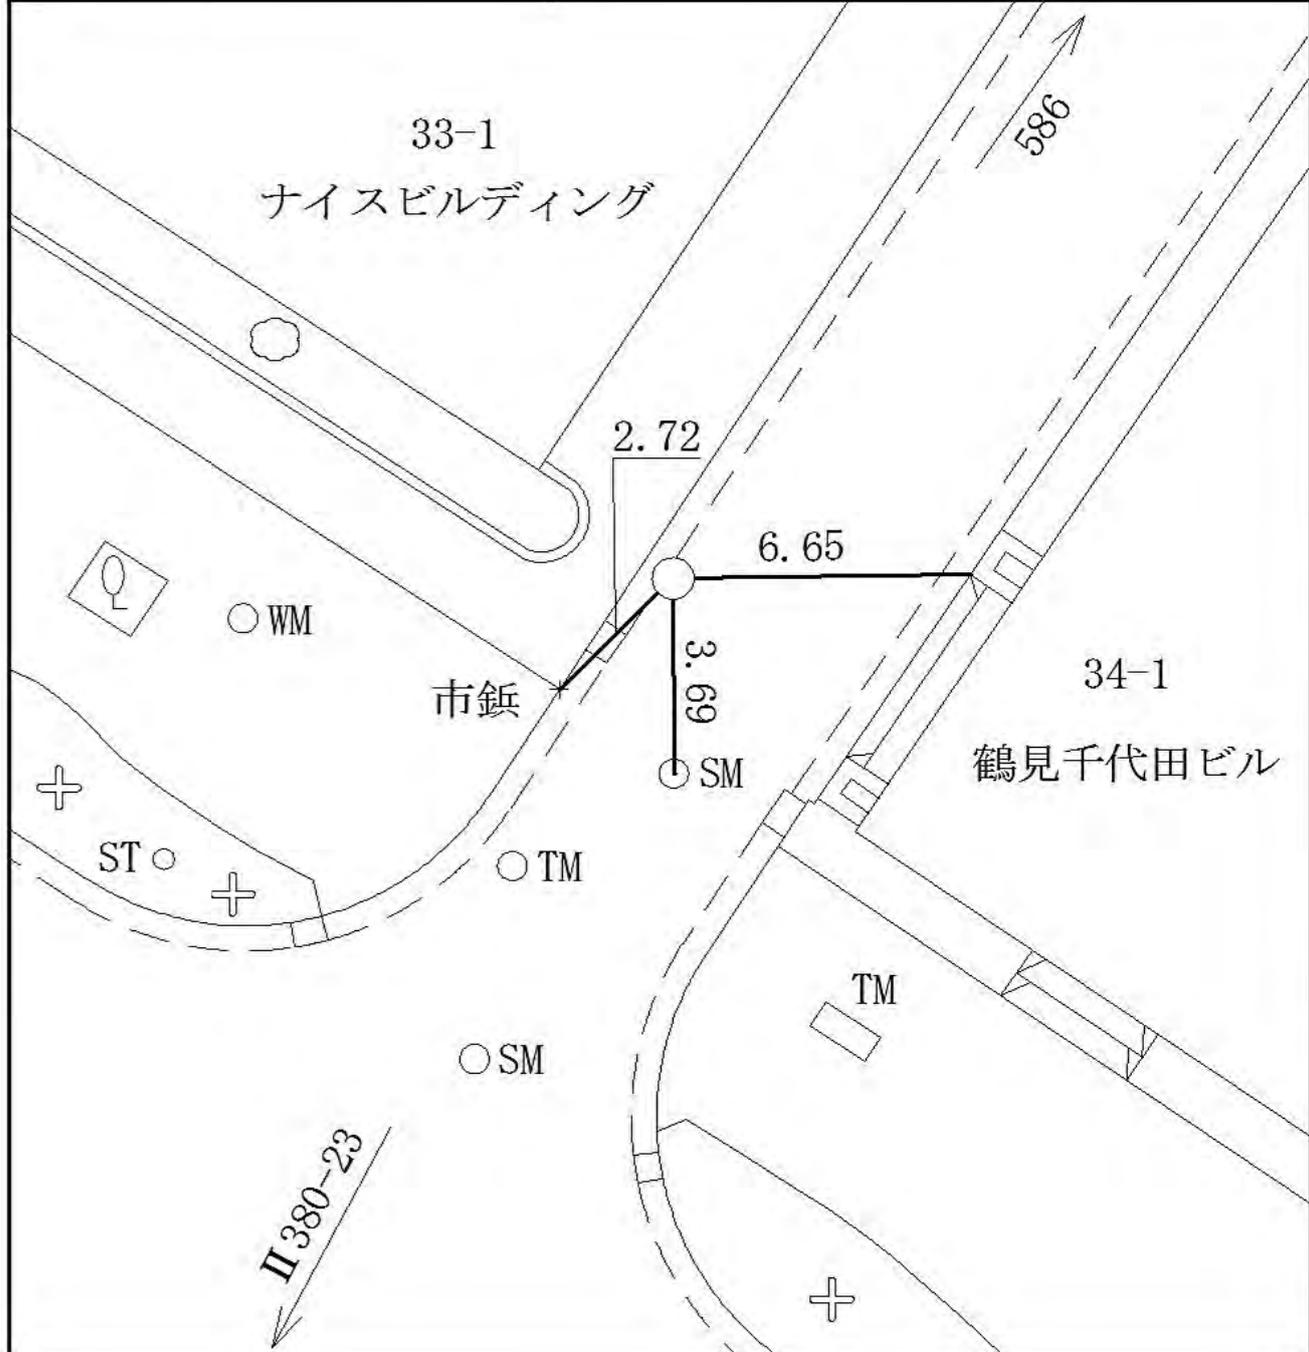

線 番 号	点 番 号	標 識 ノ 種 類	所 在 地
-------------	-------------	-----------	-------

Ⅱ 380	23	<div style="border: 1px solid black; border-radius: 50%; padding: 5px; display: inline-block;">金属標</div> ・ 鋏 ・ 木杭 キザミ	鶴見区鶴見中央四丁目四一番二地先
-------	----	--	------------------

要 図		
-----	--	--



鶴見区鶴見中央四丁目四一番二地先

線 番 号	点 番 号	標 識 ノ 種 類	所 在 地
-------------	-------------	-----------	-------

Ⅱ 380	24	金属標・鋌・木杭	鶴見区鶴見中央四丁目九番一地先
-------	----	----------	-----------------


要 図	キザミ
-----	-----



線 番 号	点 番 号	標 識 ノ 種 類	所 在 地
-------------	-------------	-----------	-------

II 380	25	<div style="border: 1px solid black; border-radius: 50%; padding: 5px; display: inline-block;">金属標</div> ・ 鋏 ・ 木杭 キザミ	鶴見区鶴見中央四丁目八番一三地先
--------	----	--	------------------

要 図	
-----	--

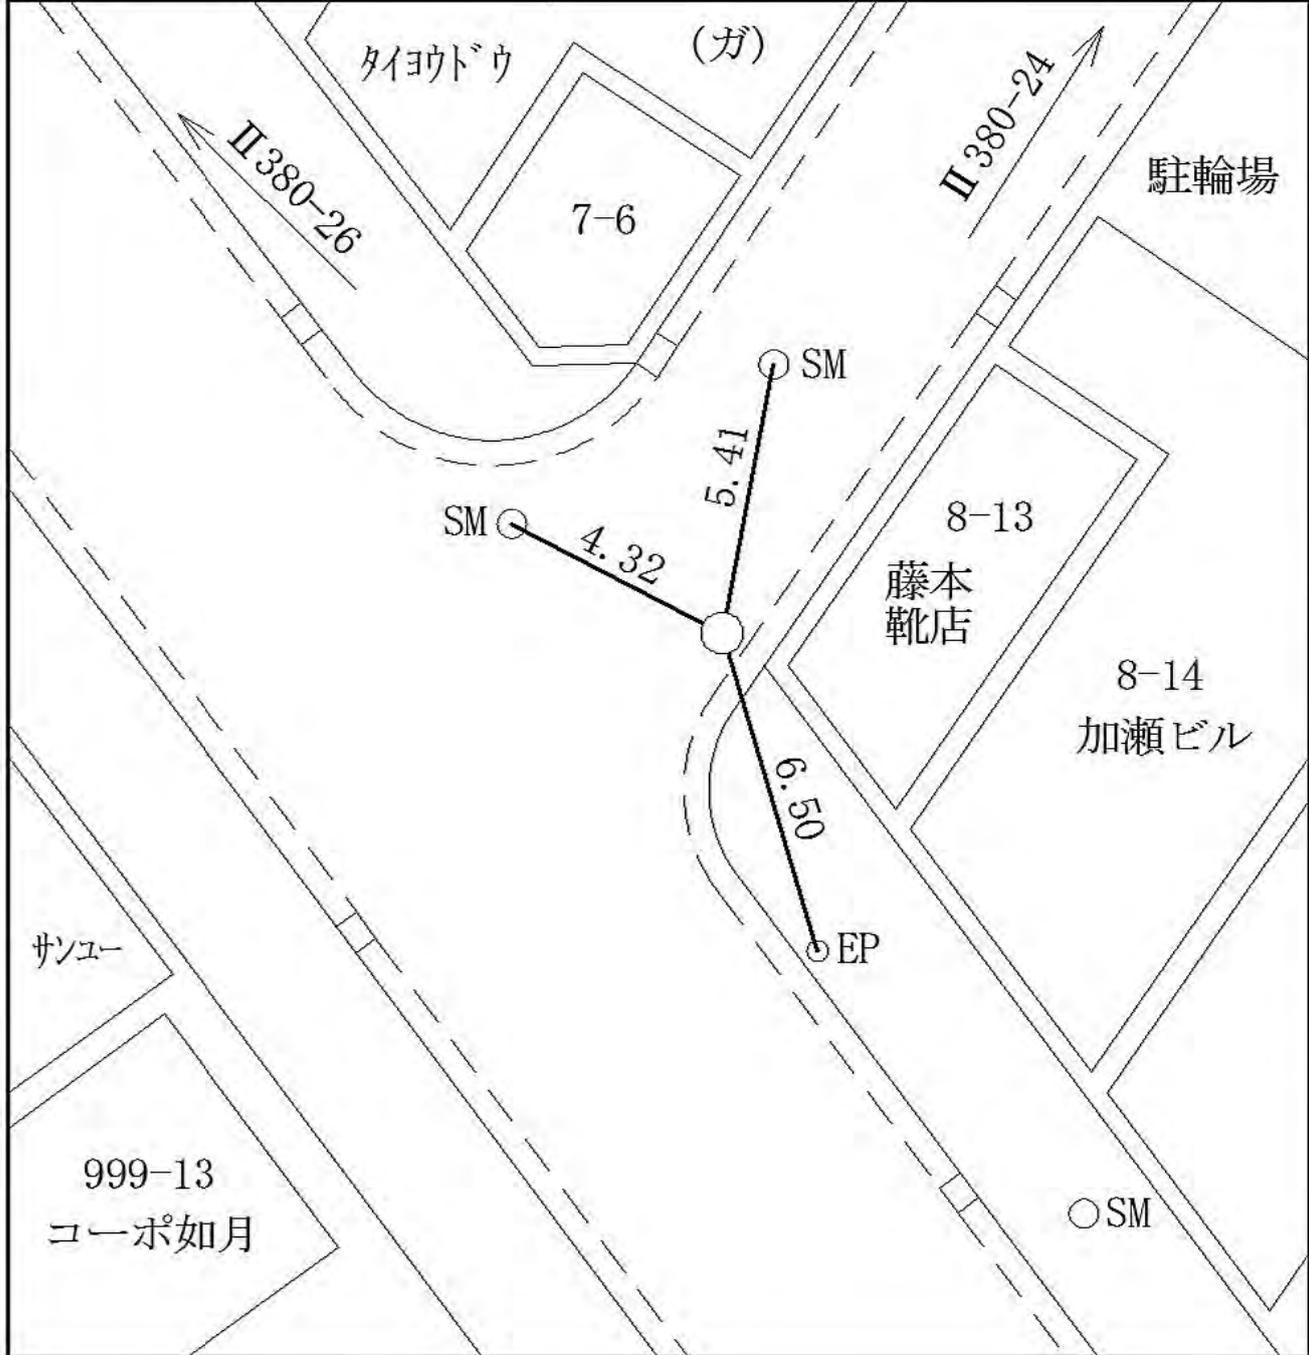

鶴見区鶴見中央四丁目八番一三地先

線 番 号	点 番 号	標 識 ノ 種 類	所 在 地
-------------	-------------	-----------	-------


Ⅱ 380

26

金属標・鋸・木杭
キザミ


鶴見区鶴見中央四丁目五番一〇地先

要 図

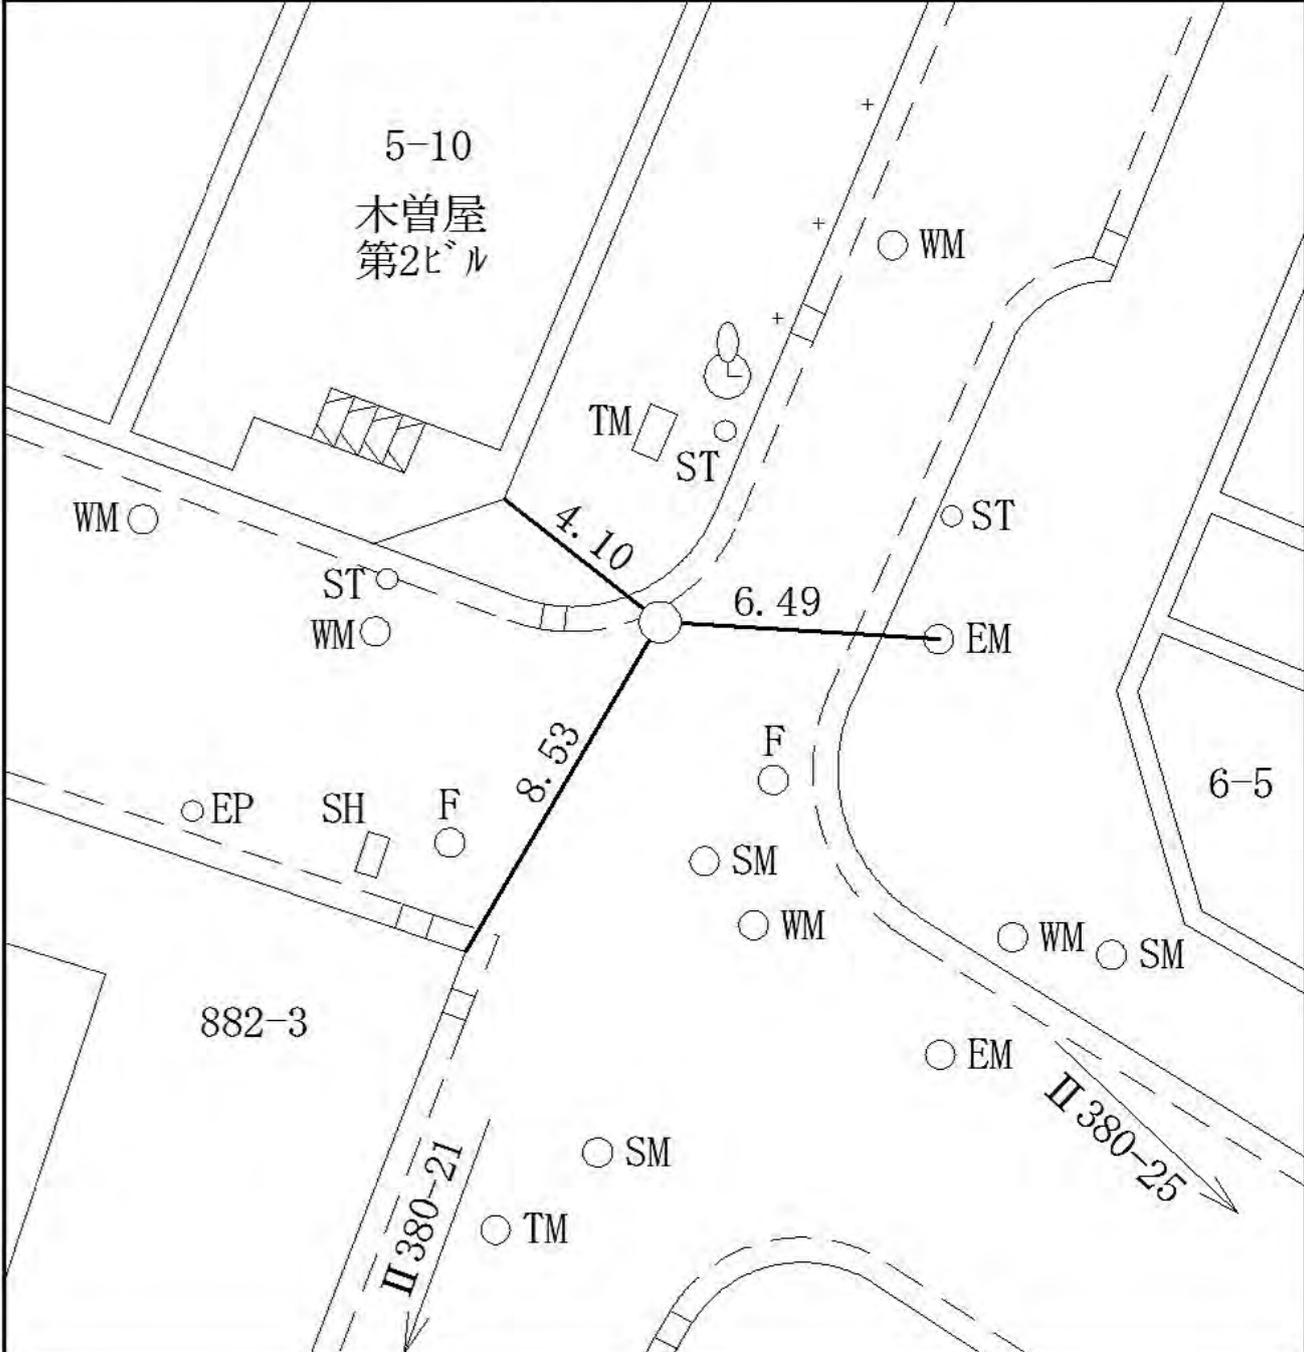

線 番 号	点 番 号	標 識 ノ 種 類	所 在 地
-------------	-------------	-----------	-------


II 380	27	<p>金属標・鋸・木杭</p> <p>キザミ</p>	鶴見区下野谷町一丁目二三番一地先
要 図			

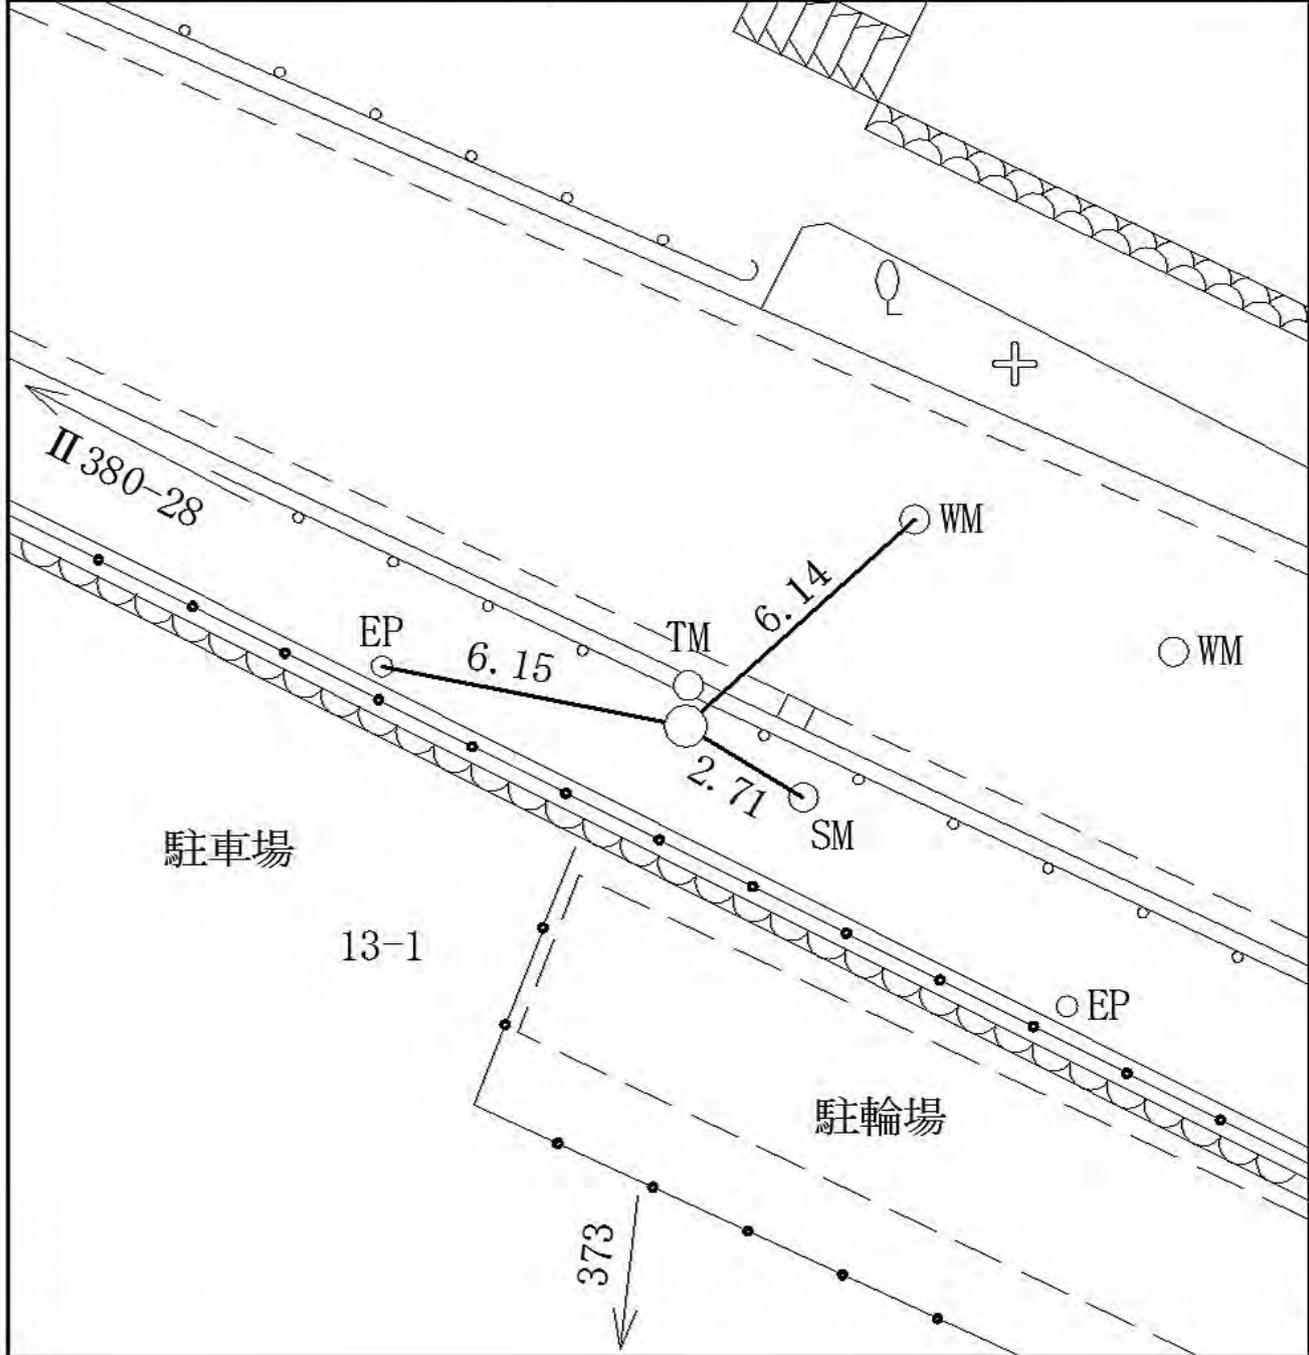

線 番 号	点 番 号	標 識 ノ 種 類	所 在 地
-------------	-------------	-----------	-------

II 380	28	<div style="border: 1px solid black; border-radius: 50%; padding: 5px; display: inline-block;">金属標</div> ・ 鋌 ・ 木杭 キザミ	鶴見区鶴見中央五丁目一二八八番一地先
--------	----	--	--------------------


要 図		
-----	--	--

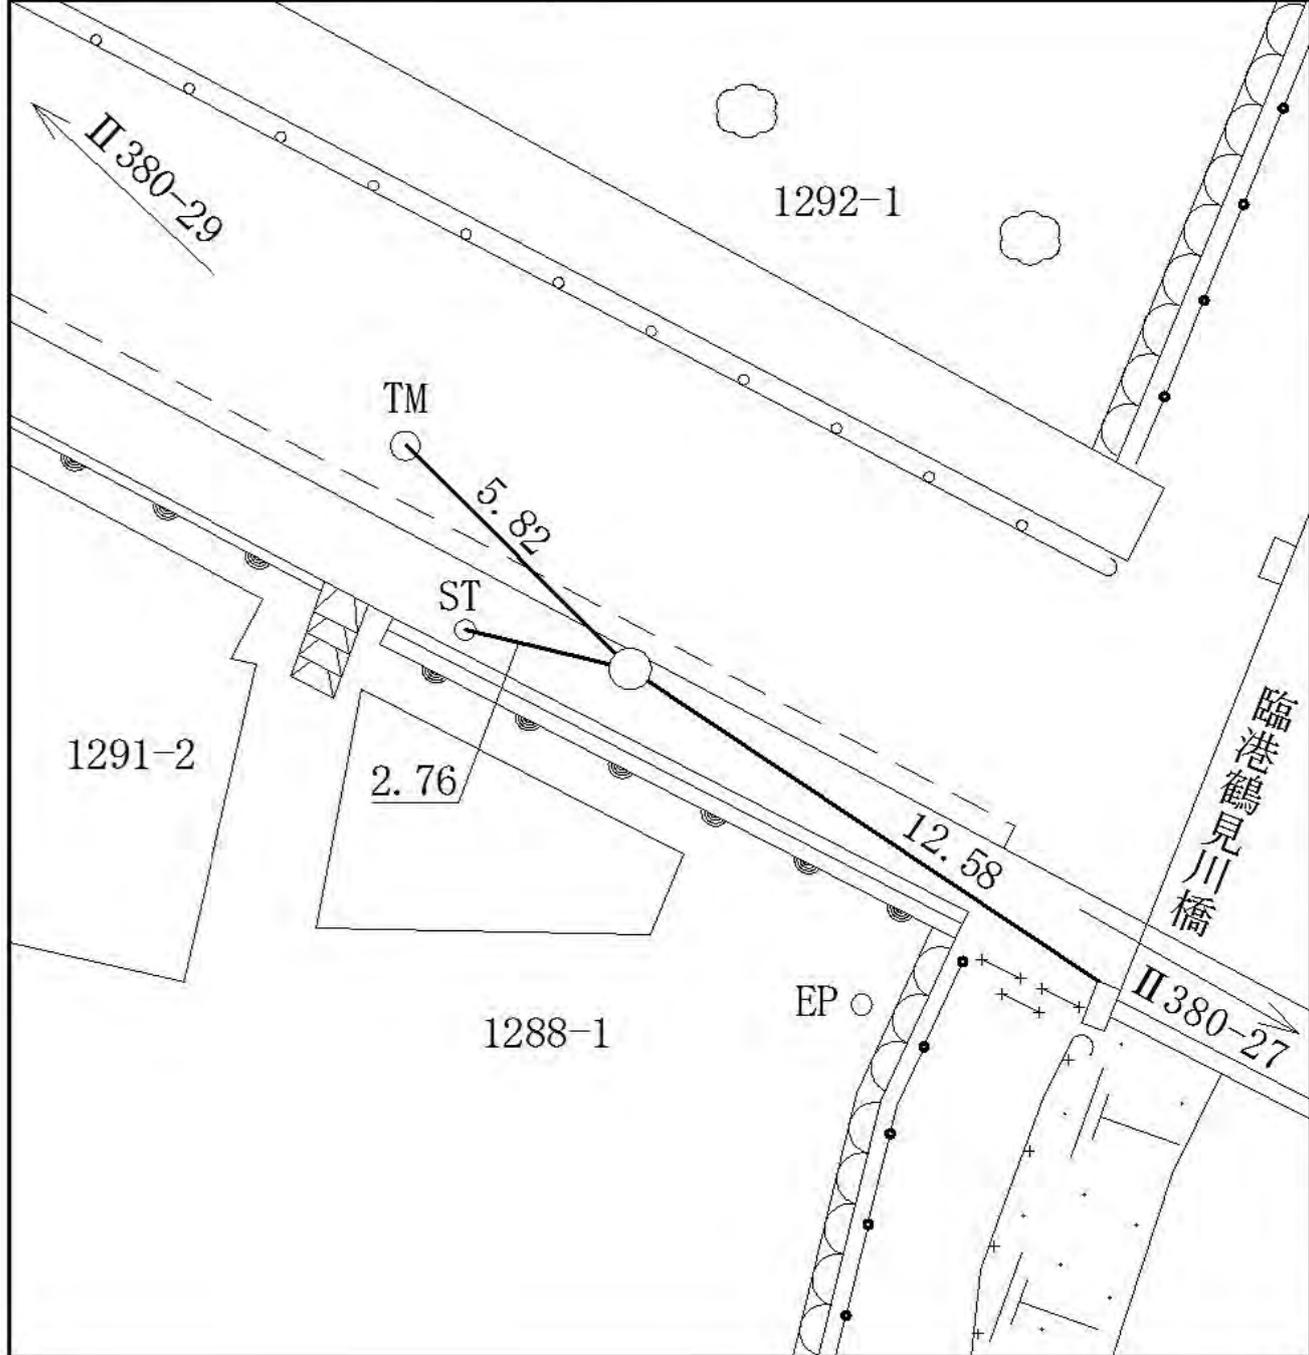


線 番 号	点 番 号	標 識 ノ 種 類	所 在 地
-------------	-------------	-----------	-------

Ⅱ 380	29	<div style="border: 1px solid black; border-radius: 50%; padding: 5px; display: inline-block;">金属標</div> ・ 鋏 ・ 木杭 キザミ
-------	----	--

要 図

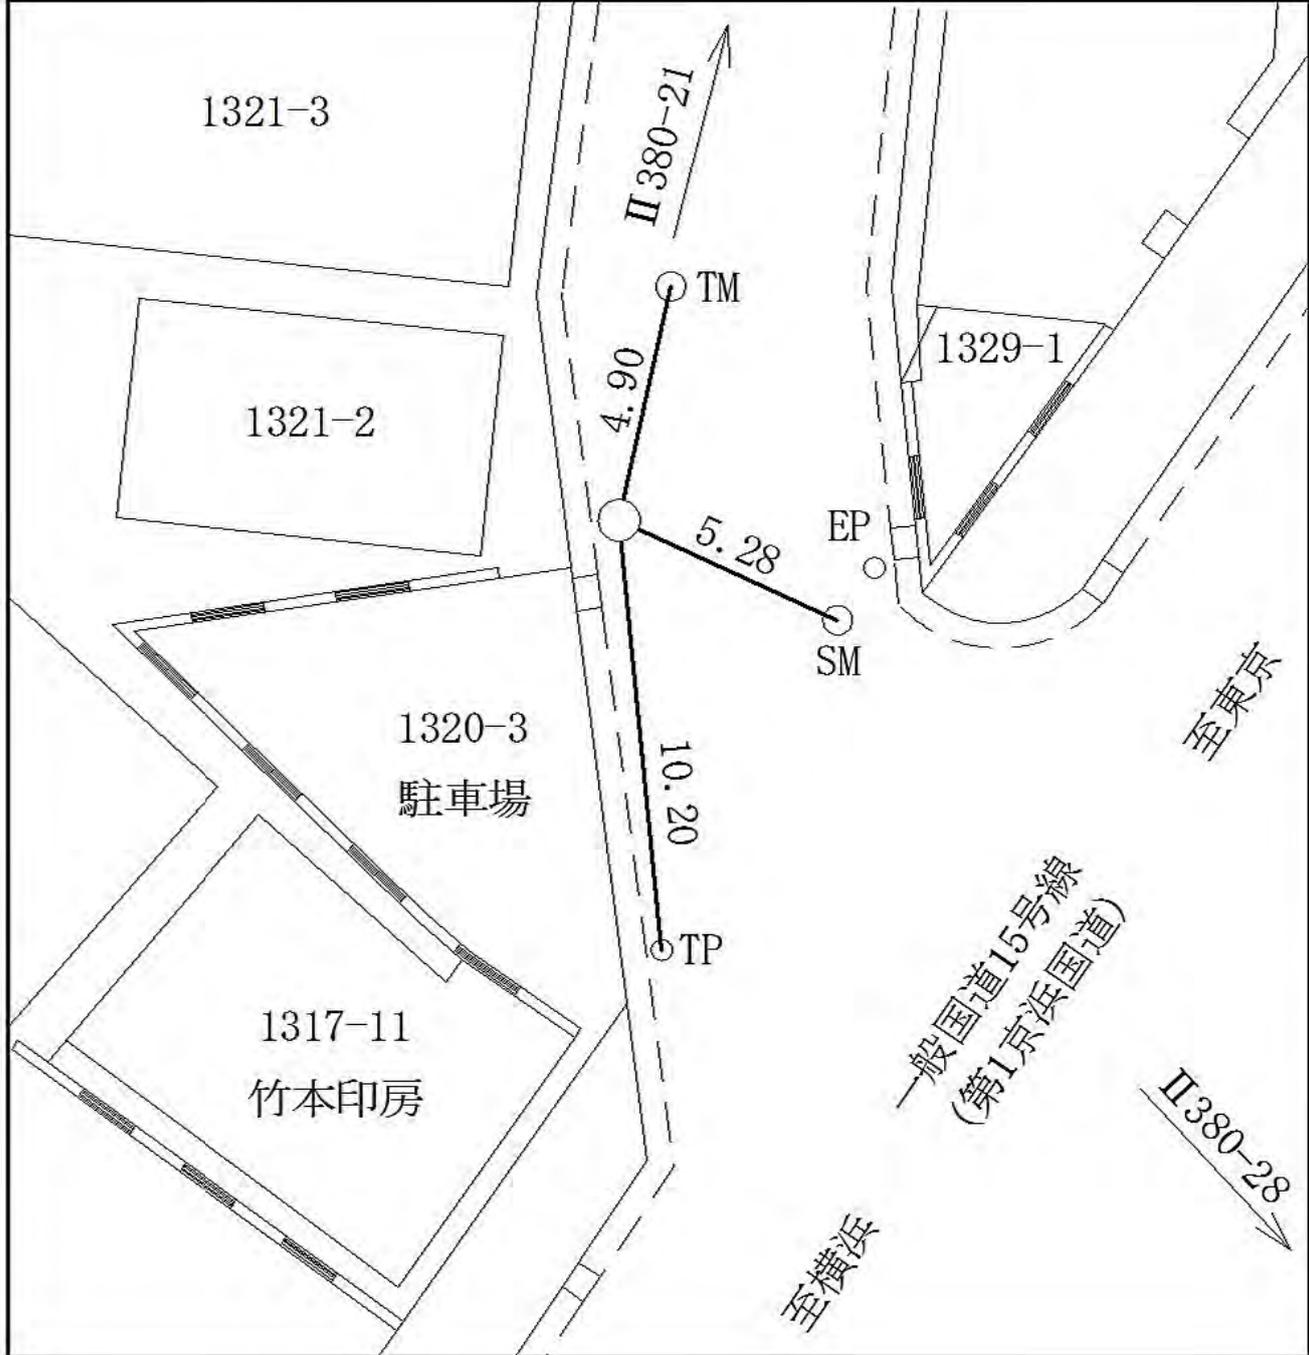

鶴見区鶴見中央五丁目一三二一番二地先

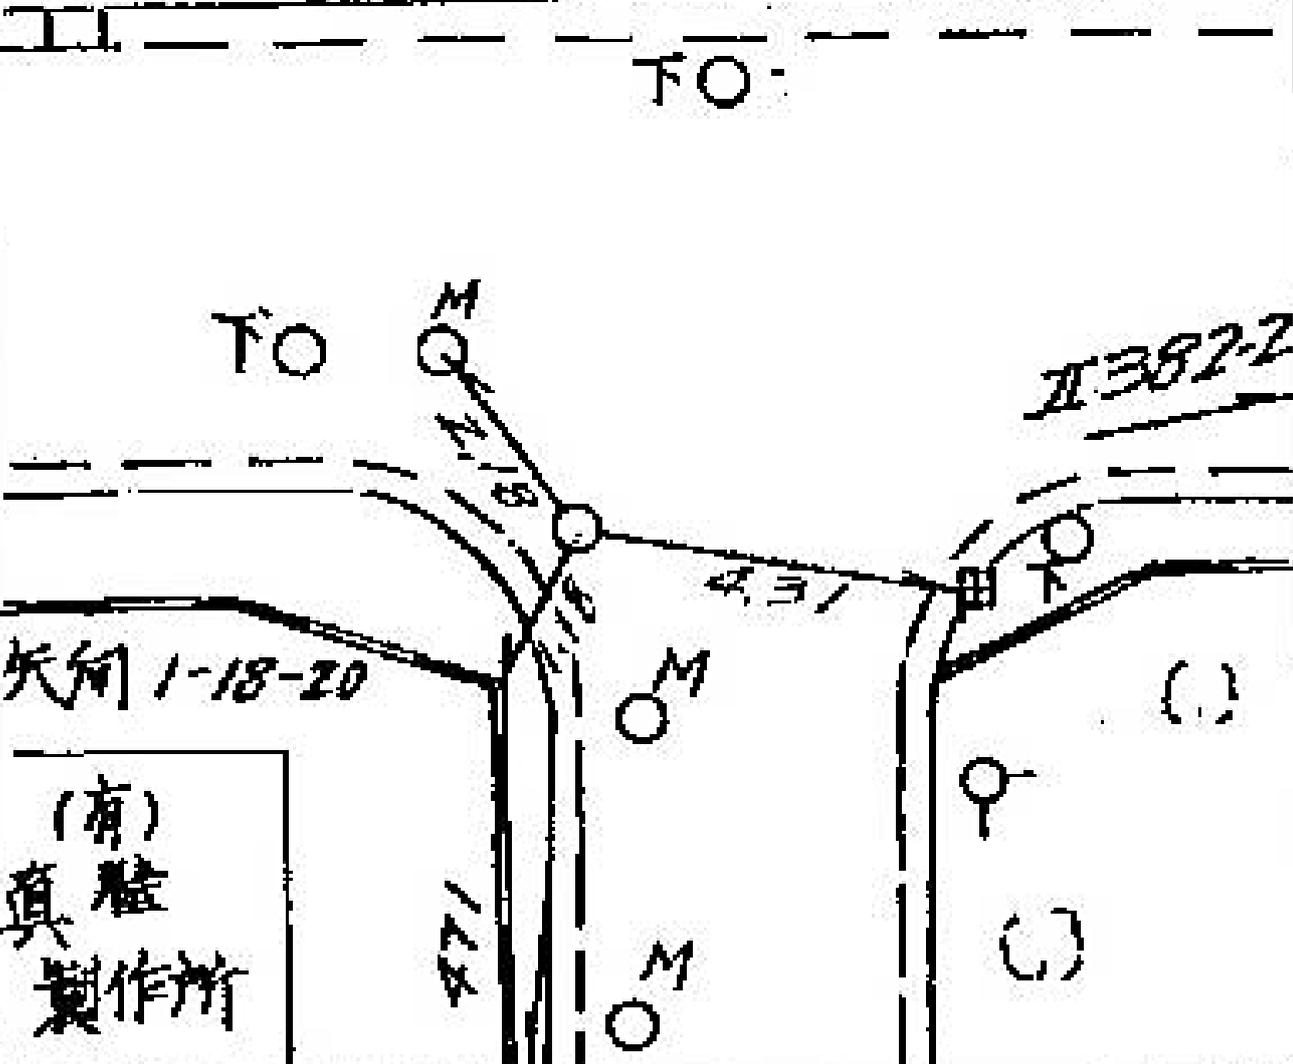線番号	点番号	標識ノ種類	所在地
II382	/	木杭。標石。刻印	鶴見区矢角1丁目18-20番地先
要	図	 鋳物杭	
			
			

所在地

鶴見区矢向一丁目14-17番地先

標識ノ種類

木杭。標石。刻印

鉄。鑄物杭


点番号

2

線番号


II 382

要

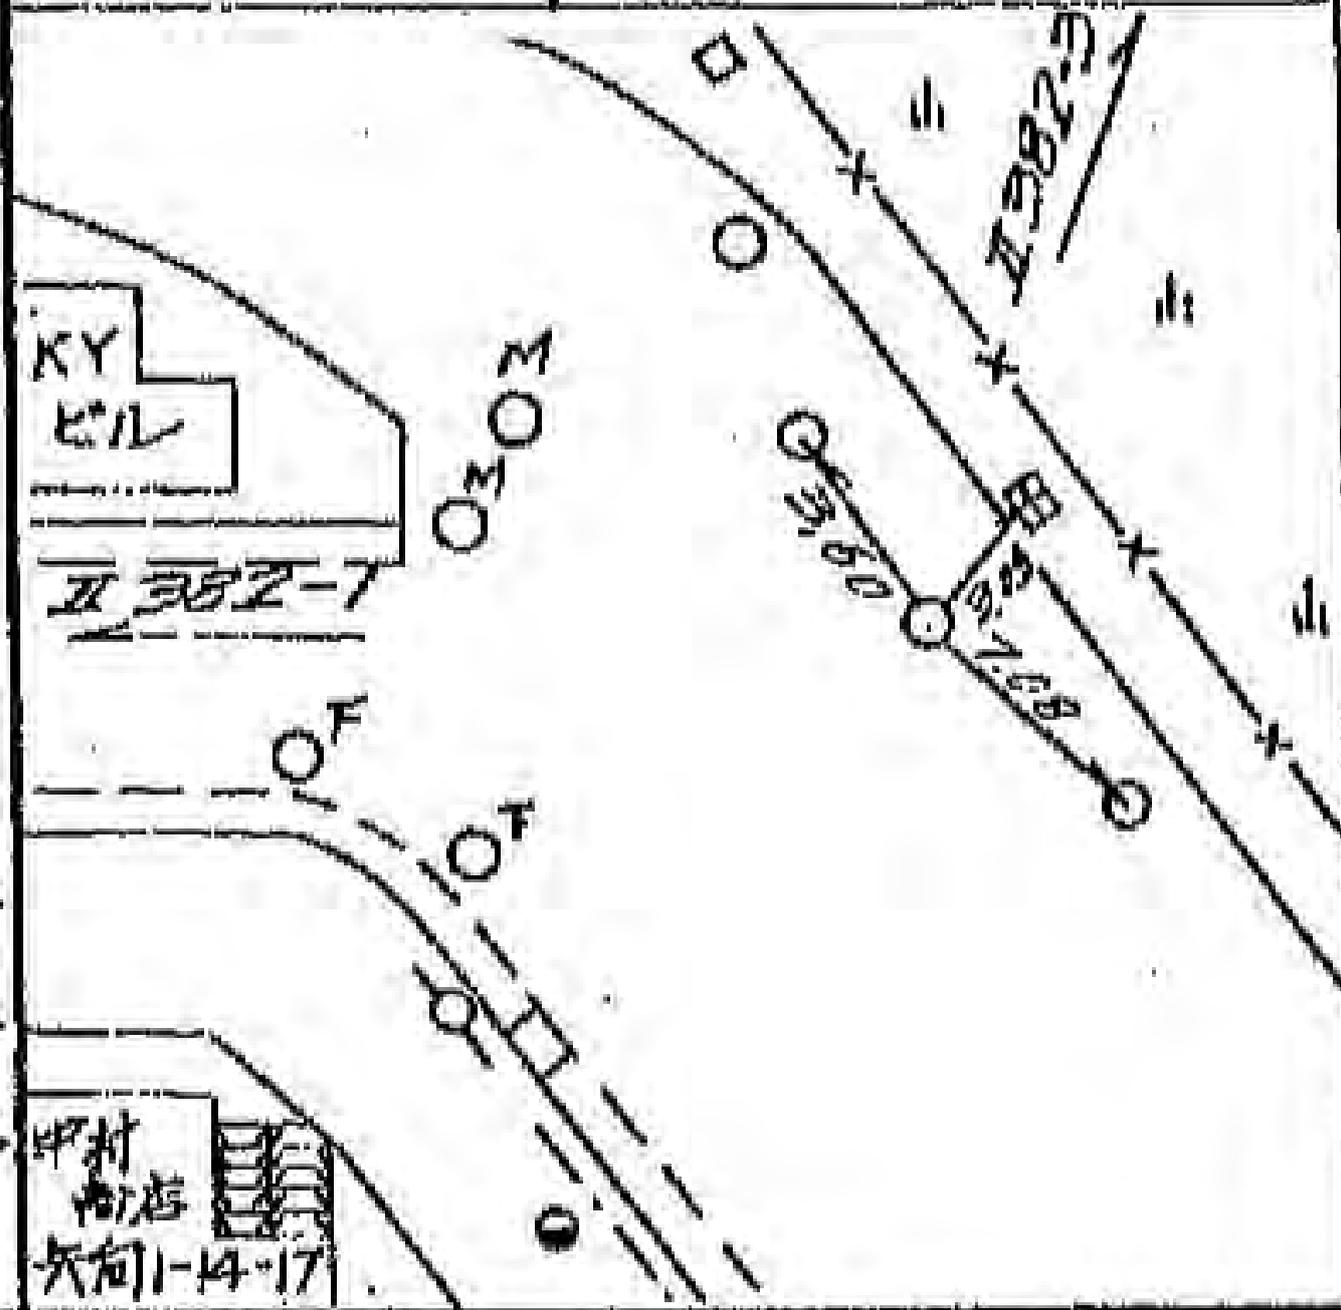



線番号	点番号	標識ノ種類
I382	3	木杭。標石。刻印
要	図	①。鋳物杭

所在地
 鶴見区矢向3丁目11-88番地先

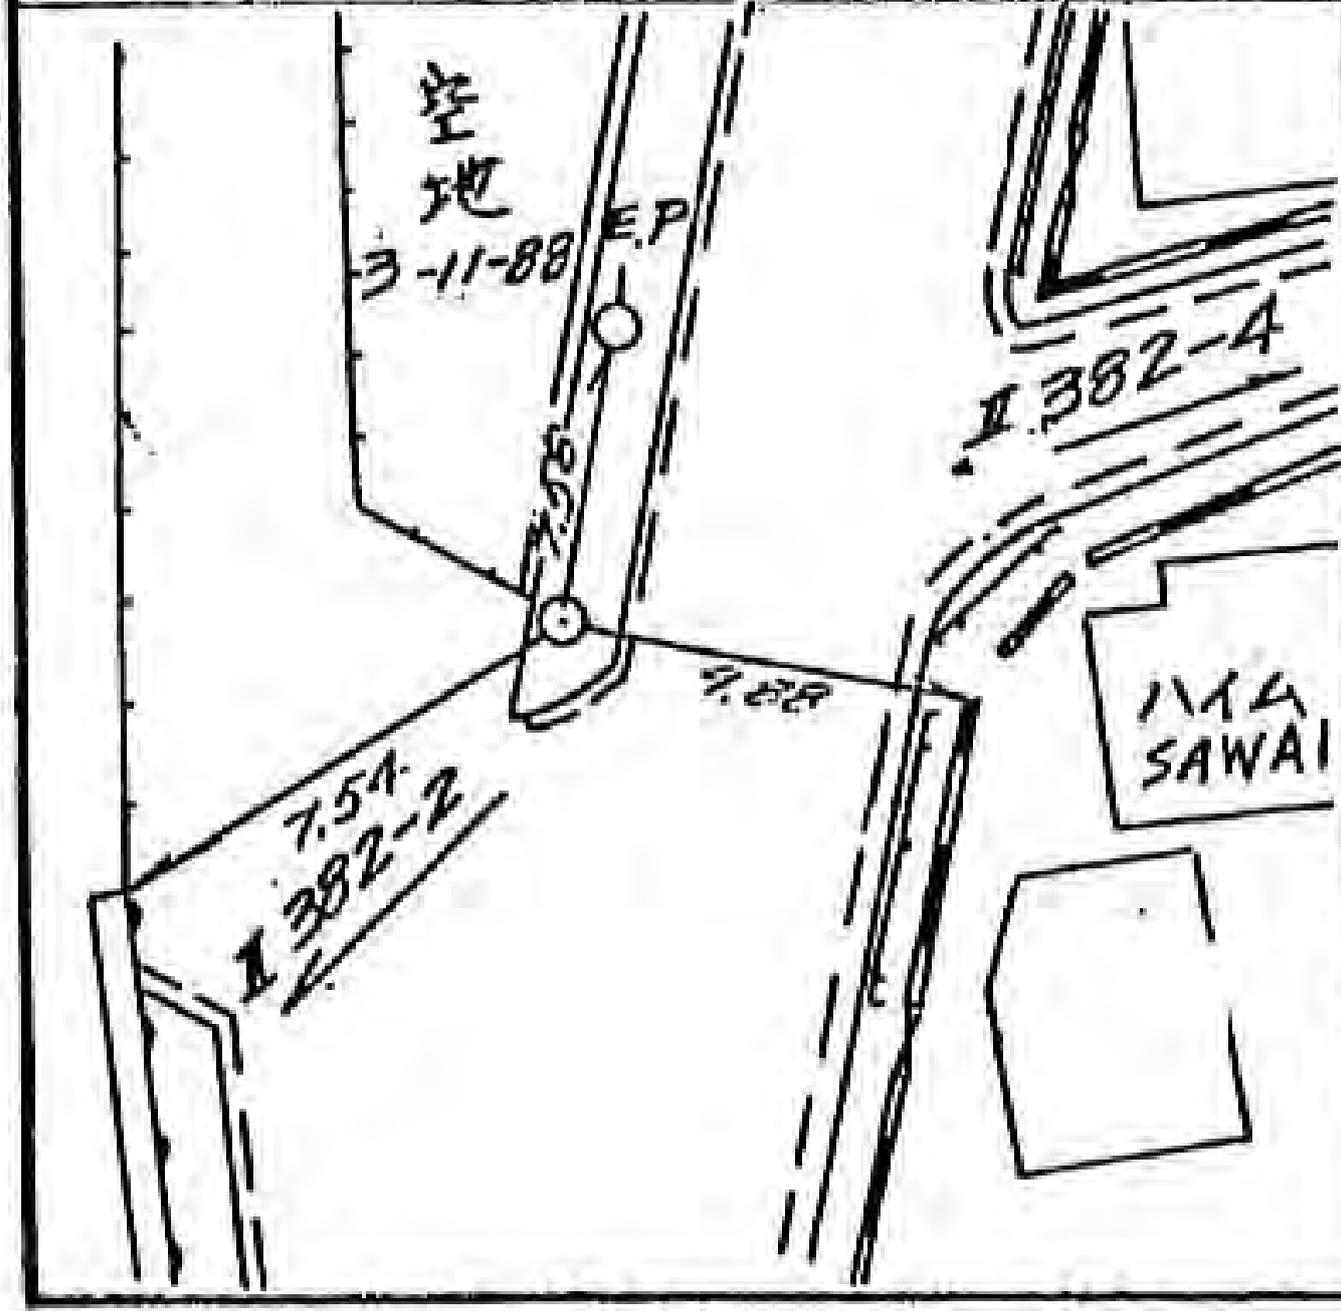

線番号	点番号	標識ノ種類	所在地
I382	5	木杭。標石。刻印	鶴見区矢向3丁目29-3番地先
要 図		 鋳物杭	

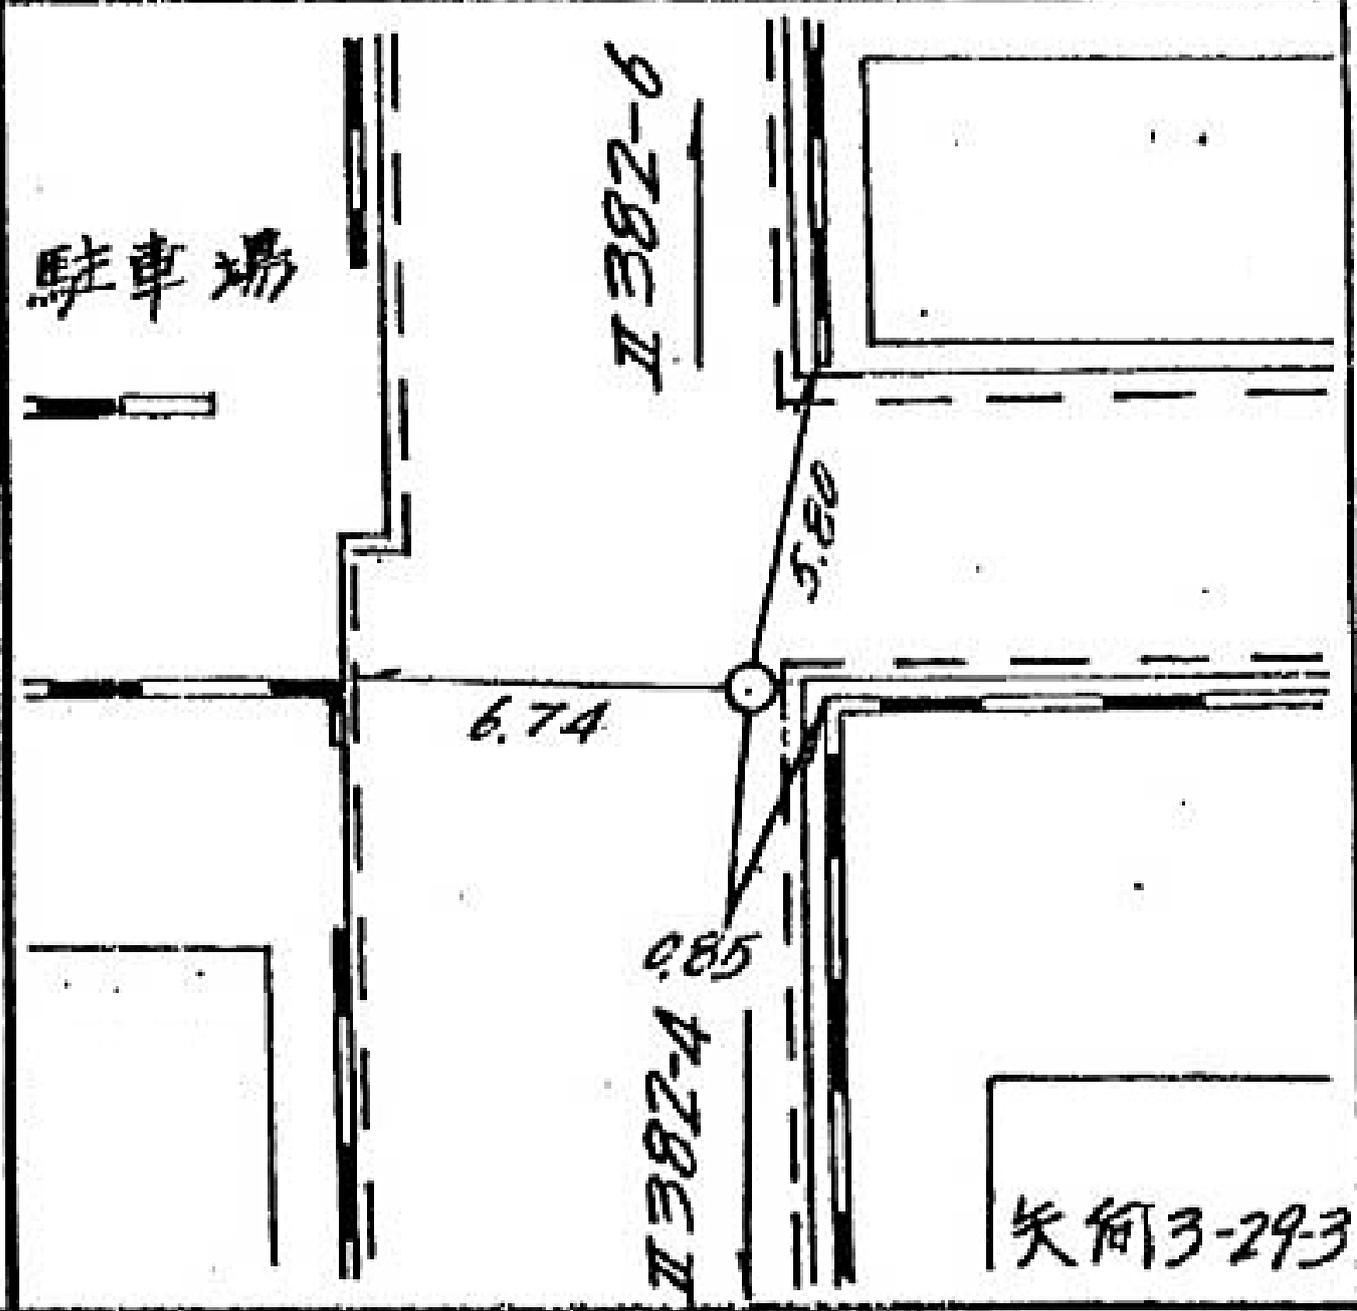

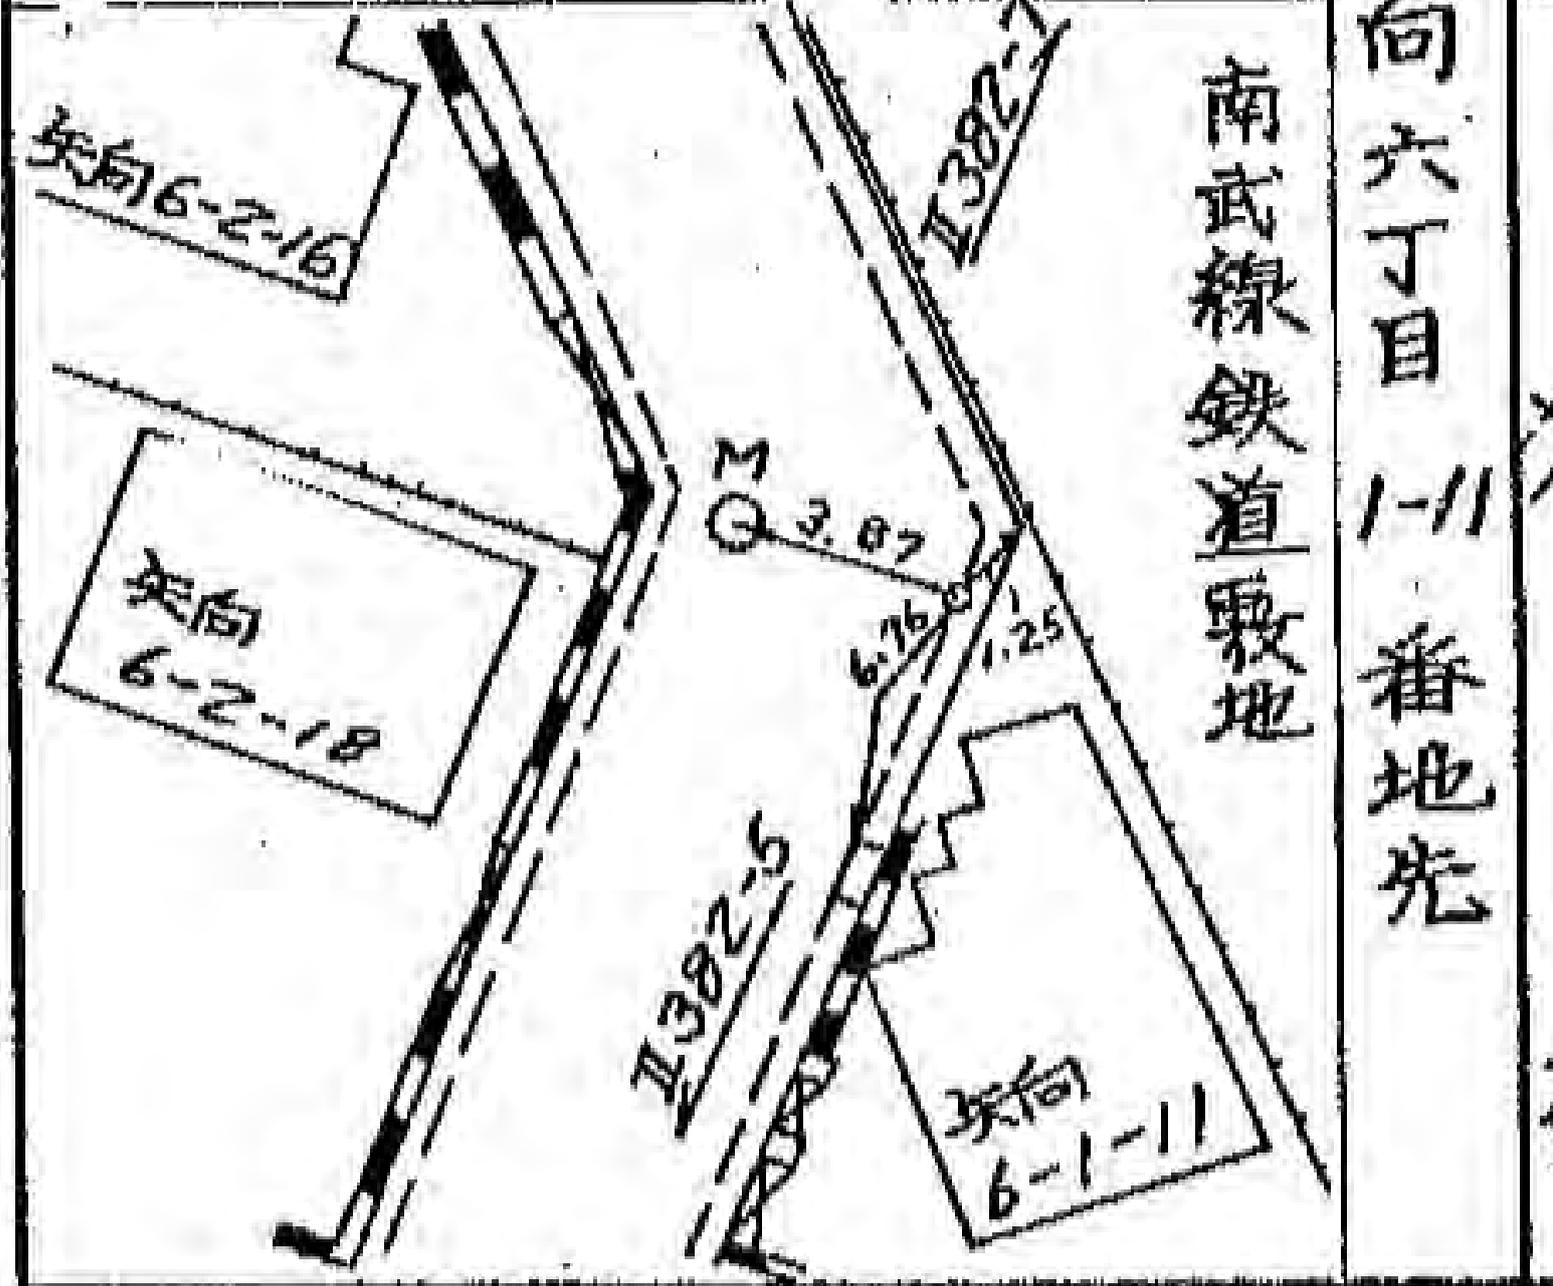線番号	点番号	標識ノ種類	所在地
II382	6	木杭。標石。刻印	鶴見区矢向六丁目 1-11 番地先
要	図	 杭物標	
			

所在地

鶴見区矢向五丁目 5-7 番地先

標識ノ種類

木杭・標石・刻印

①・鋳物杭

点番号


7

線番号


Ⅱ382

要

図

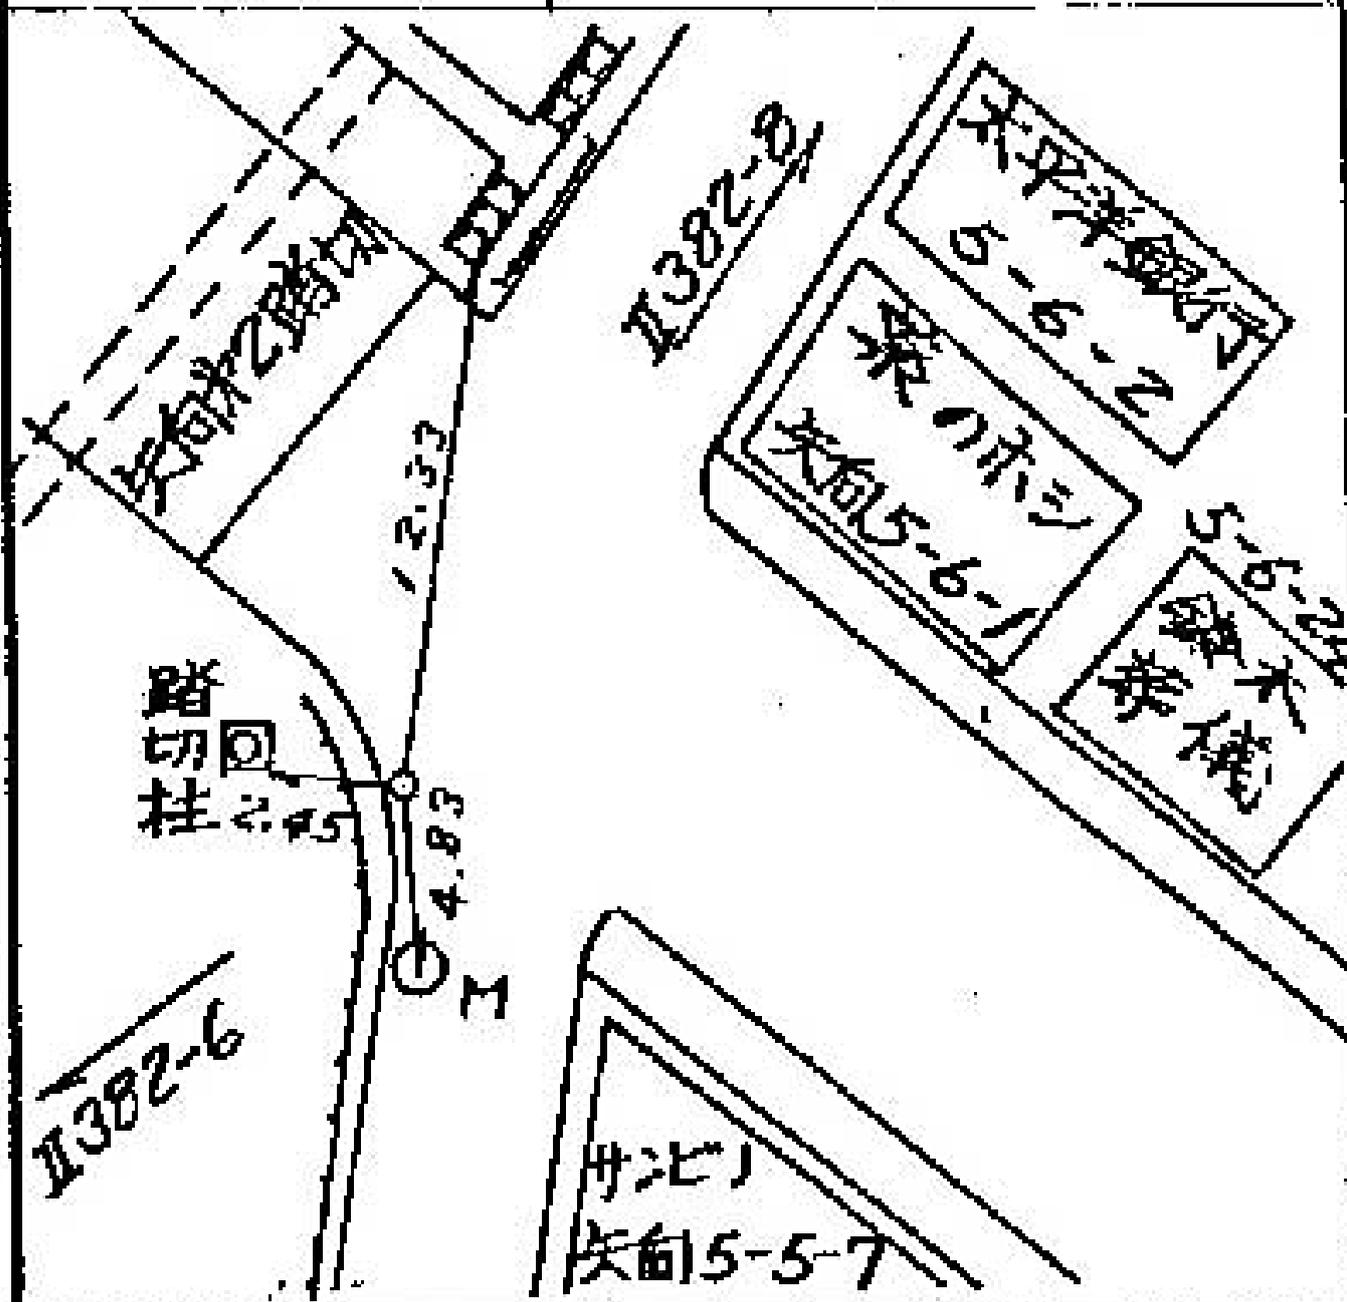

線番号	点番号	標識ノ種類	所在地
II382	8	木杭・標石・刻印 ①・鋳物杭	鶴見区矢向五丁目13-3番地先
要図			

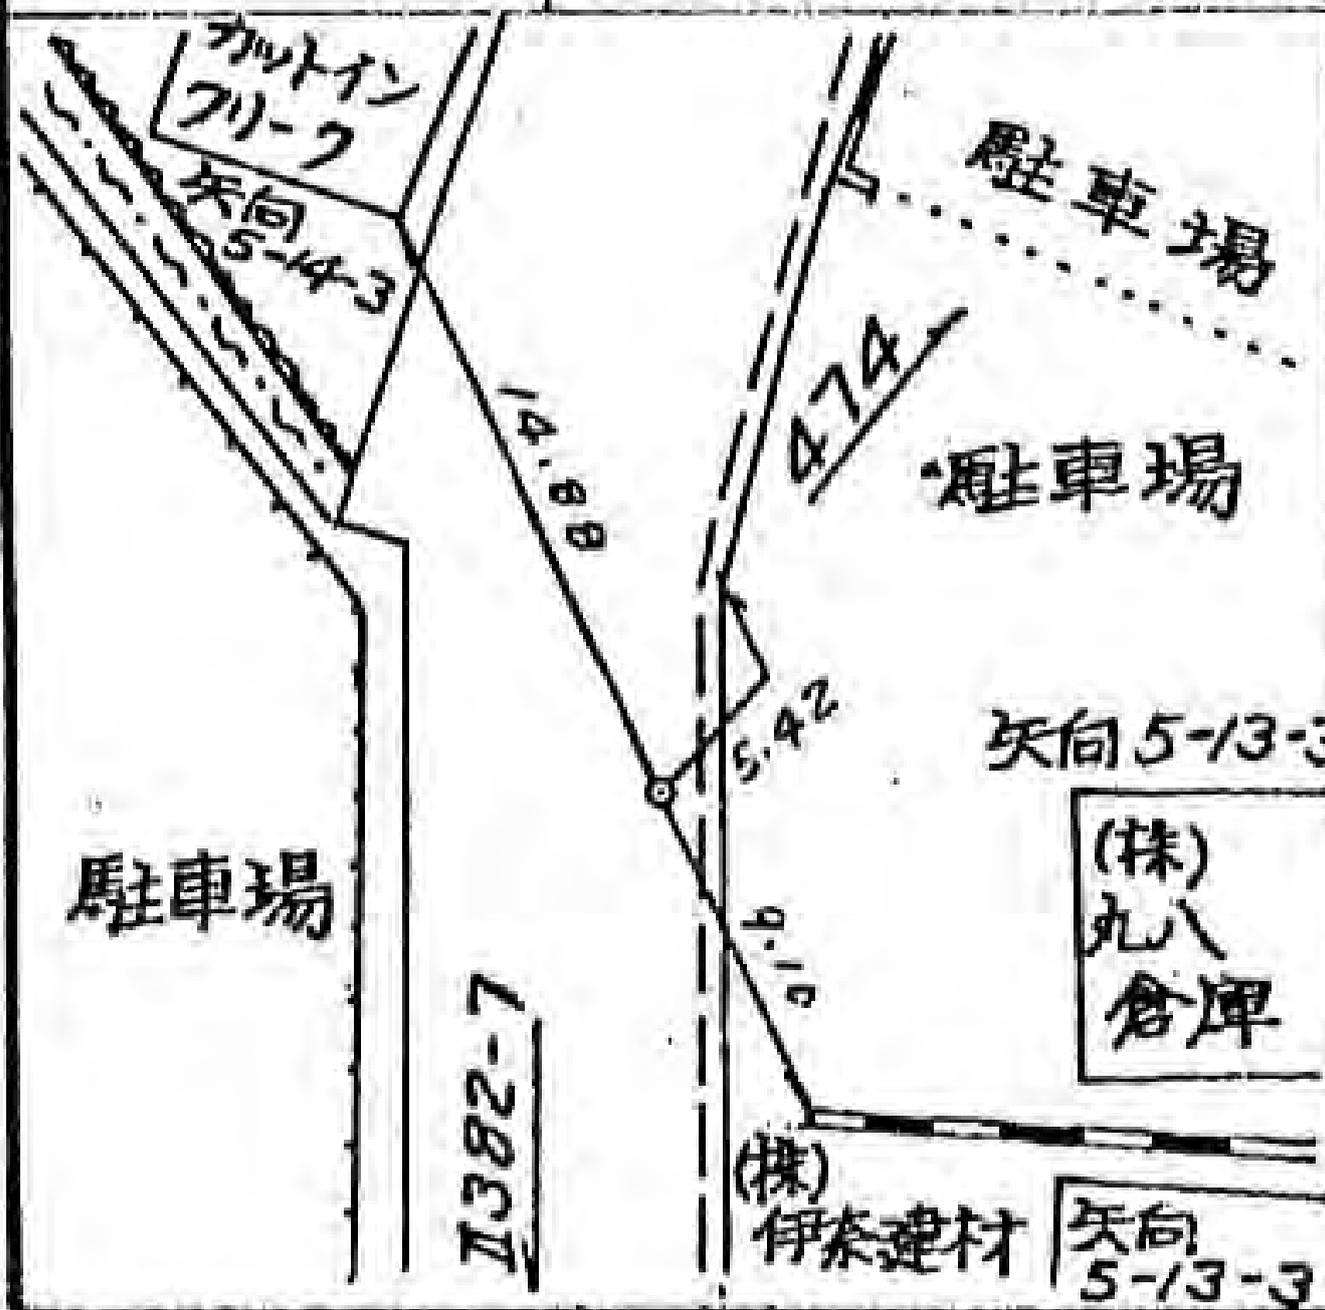

所在地

鶴見区矢向四丁目19-6番地先

標識ノ種類

木杭。標石。刻印

①。鋳物杭


点番号

9

線番号

II382

要 図

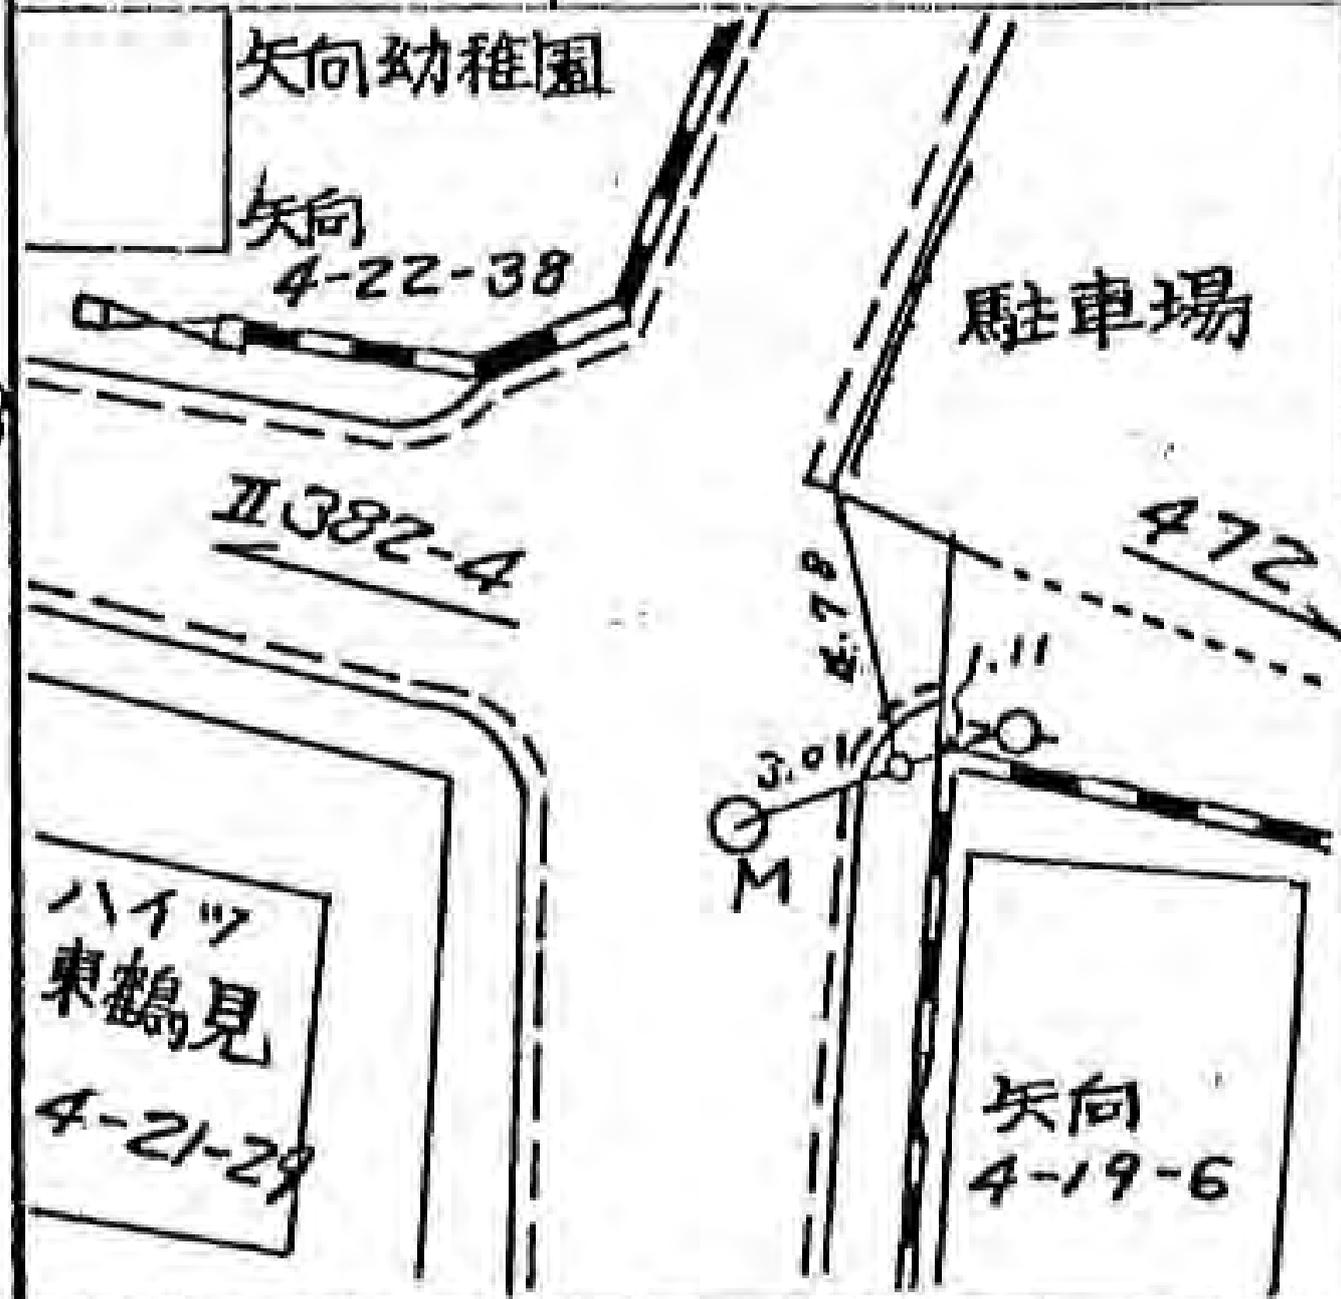

所在地

中区西竹之丸87番地先

標識ノ種類

木杭。標石。刻印

鋳。鑄物杭 (金屬類)


点番号

1

線番号

U385

要 図

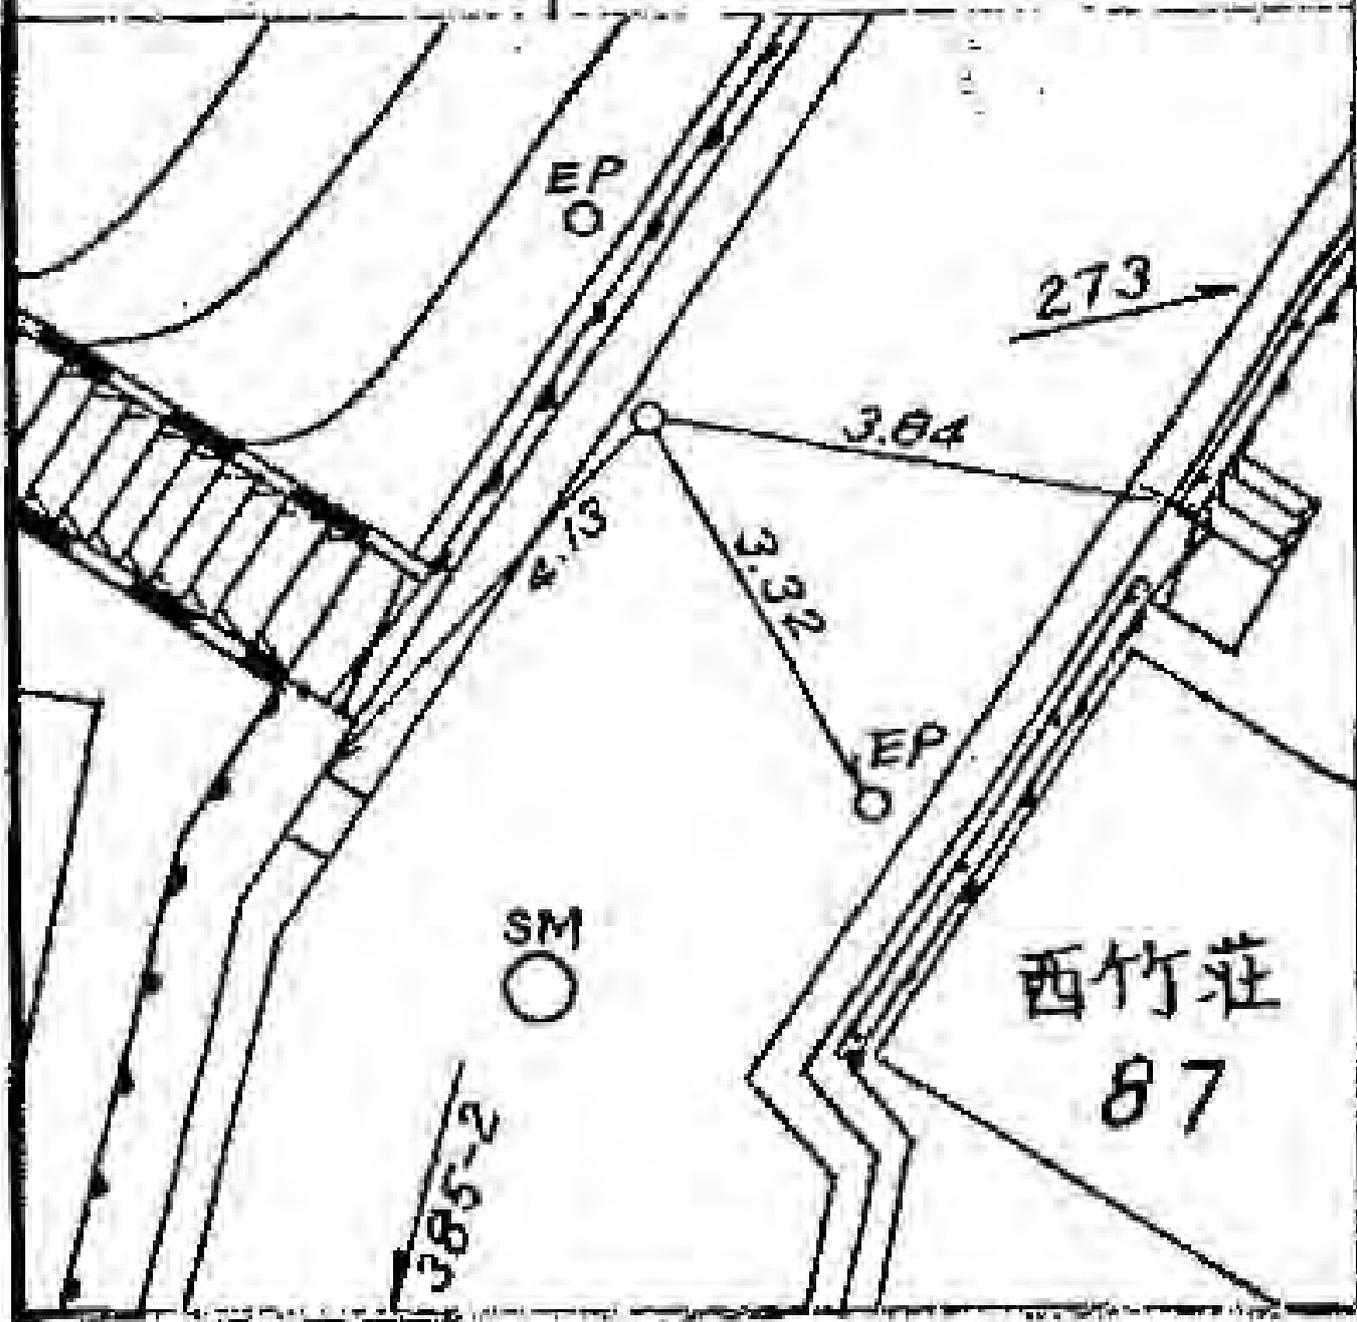

所在地

中区山元町三丁目139番地先

標識ノ種類

木杭。標石。刻印

釘。鑄物杭 **金属標**


点番号

3

線番号

II385

要

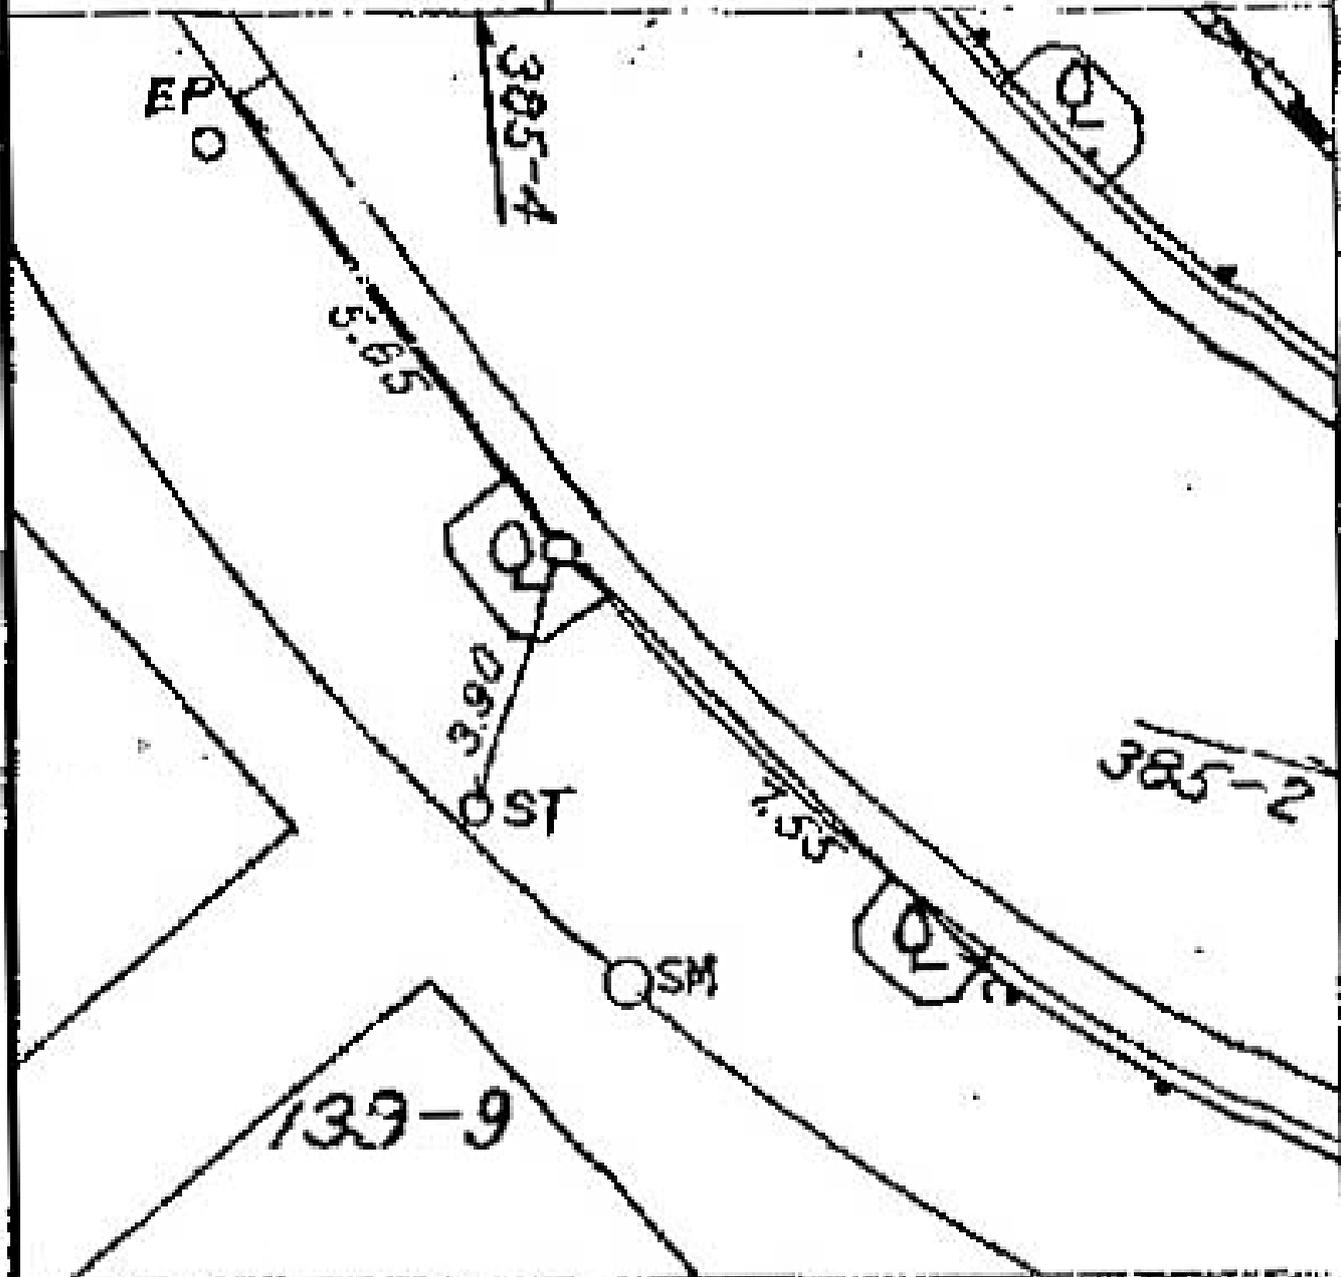

所在地

中区山元町三丁目127番1地先

標識ノ種類

木杭。標石。刻印

鋏。鑄物杭 **金属標**


点番号

4


線番号

Ⅱ385


要 図

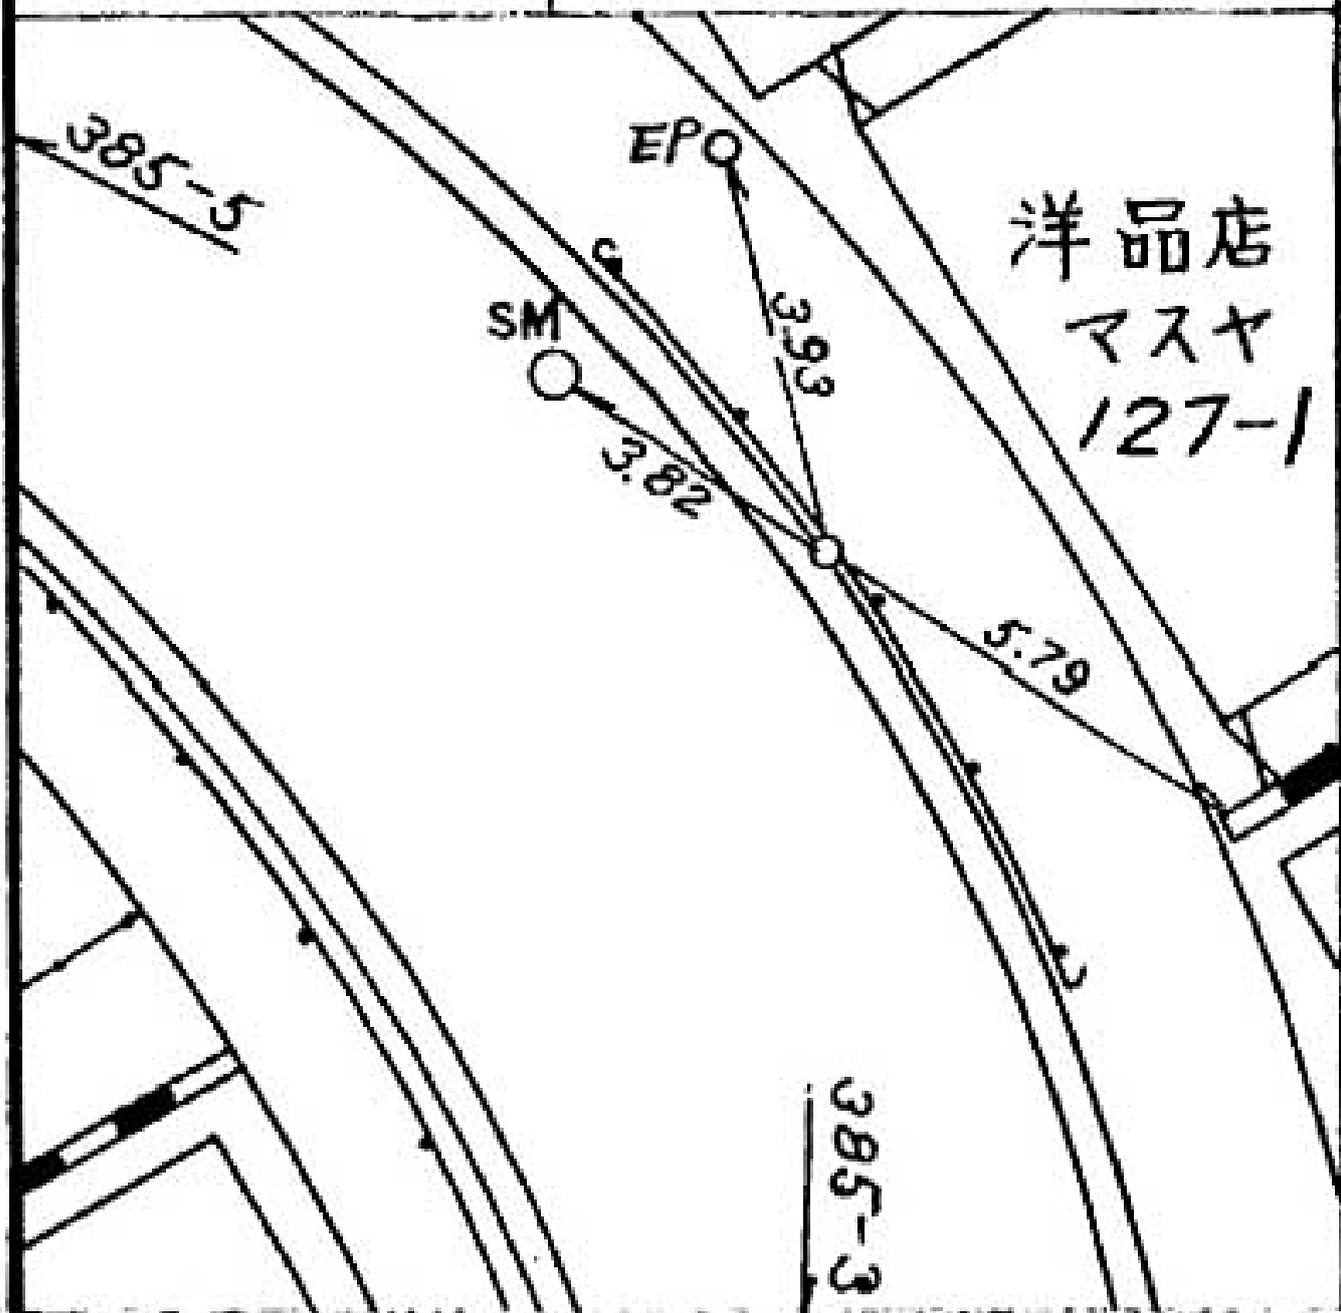


線番号	点番号	標識ノ種類	所在地
II385	5	木杭。標石。刻印	中区山元町二丁目87番地先
要 <input checked="" type="checkbox"/>		鋳。鑄物杭 金属類	

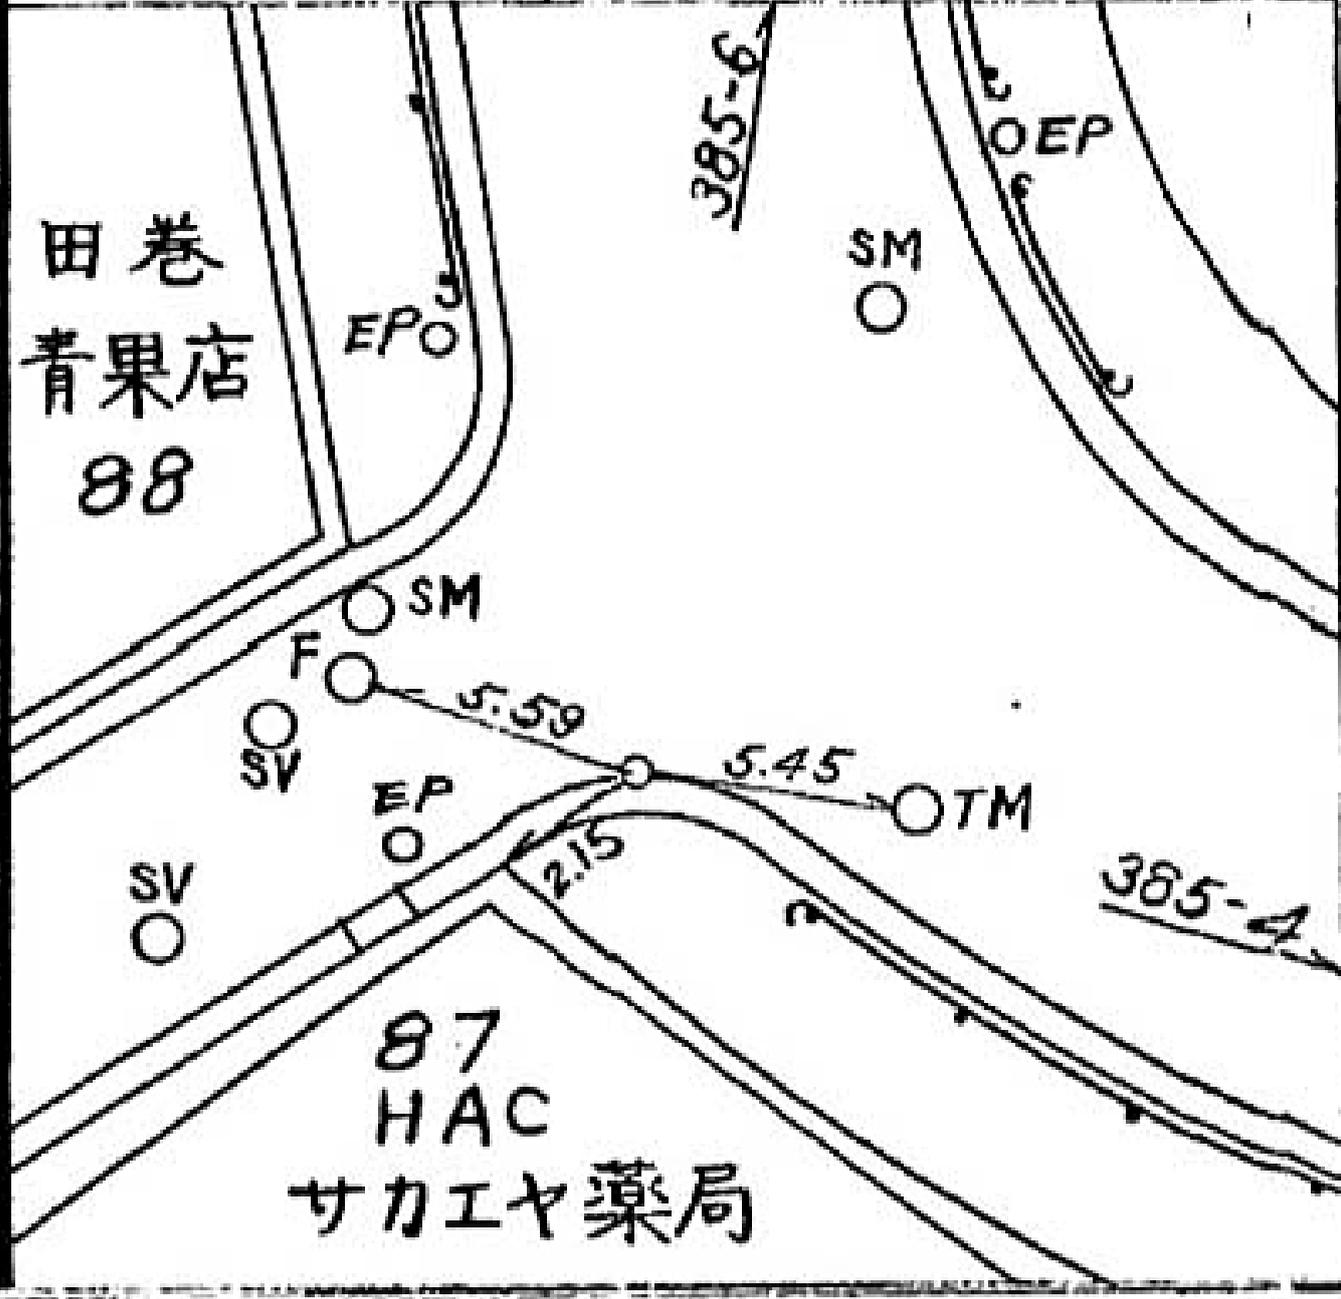

線番号	点番号	標識ノ種類	所在地
II385	6	木杭。標石。刻印	中区山元町二丁目64番 地先
要	☒	鉄。铸物杭 (金属類)	

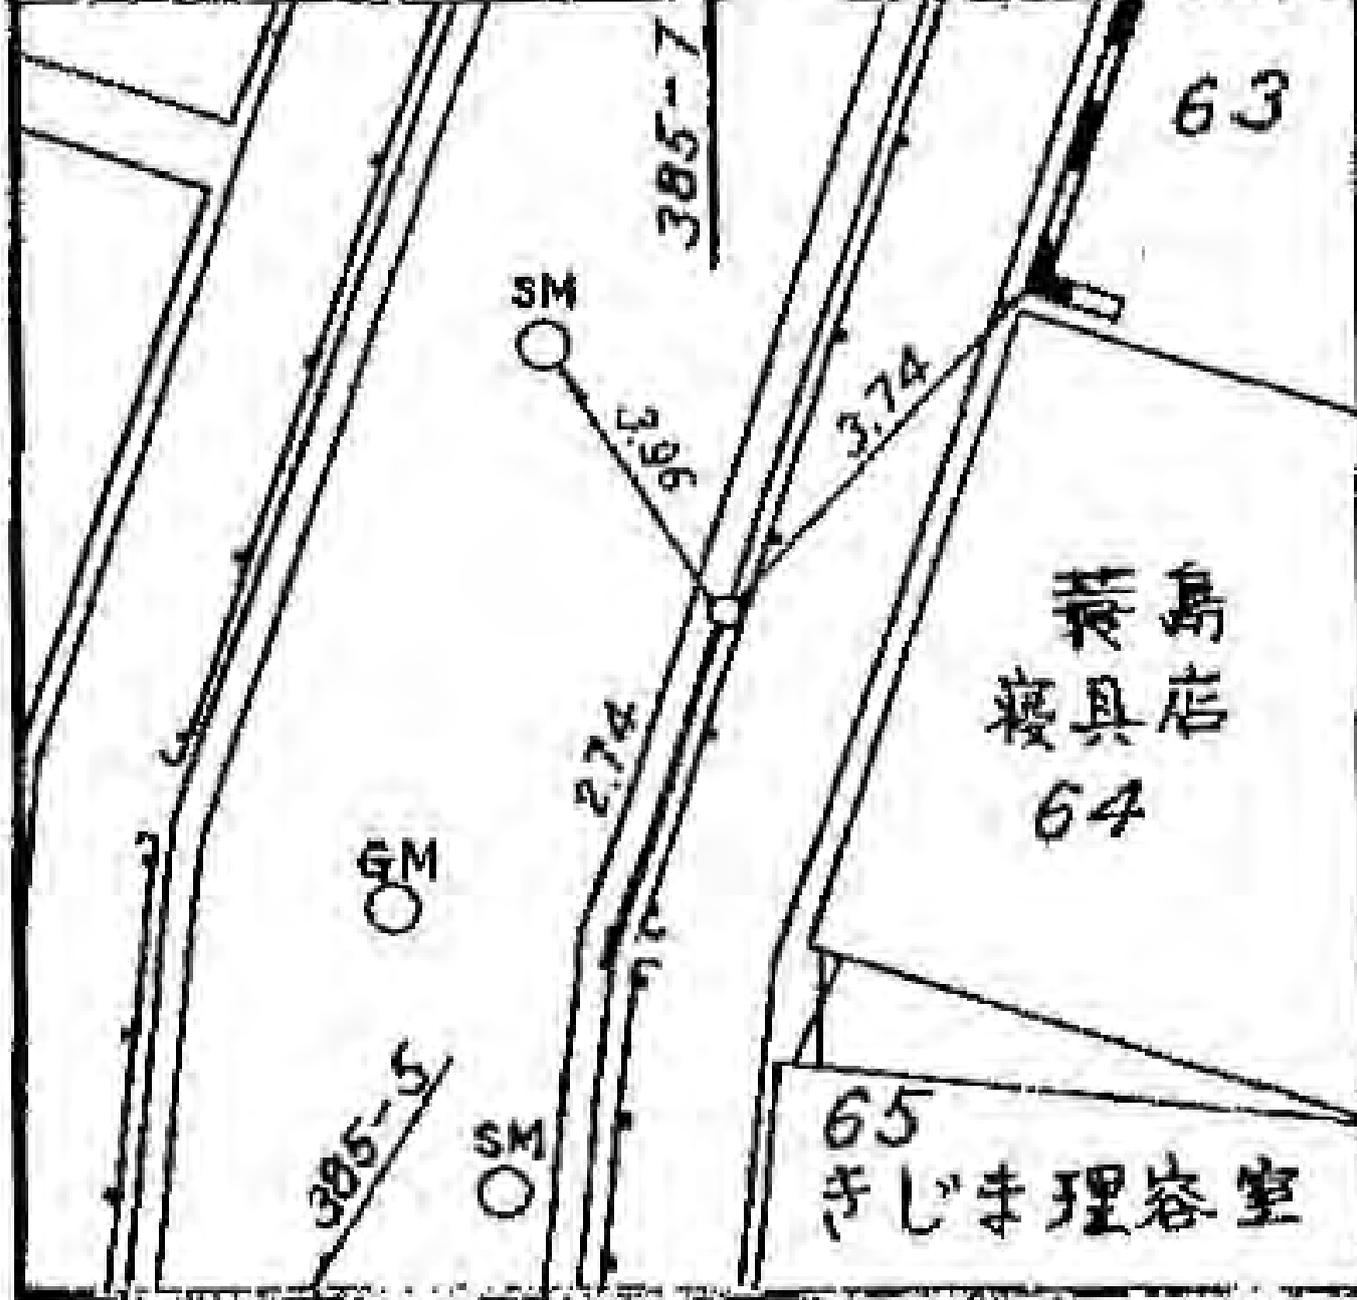

線番号	点番号	標識ノ種類	所在地
Ⅱ385	8	木杭。標石。刻印	南区唐沢4番2地先
要	☒	鋳。鑄物杭 金属標	

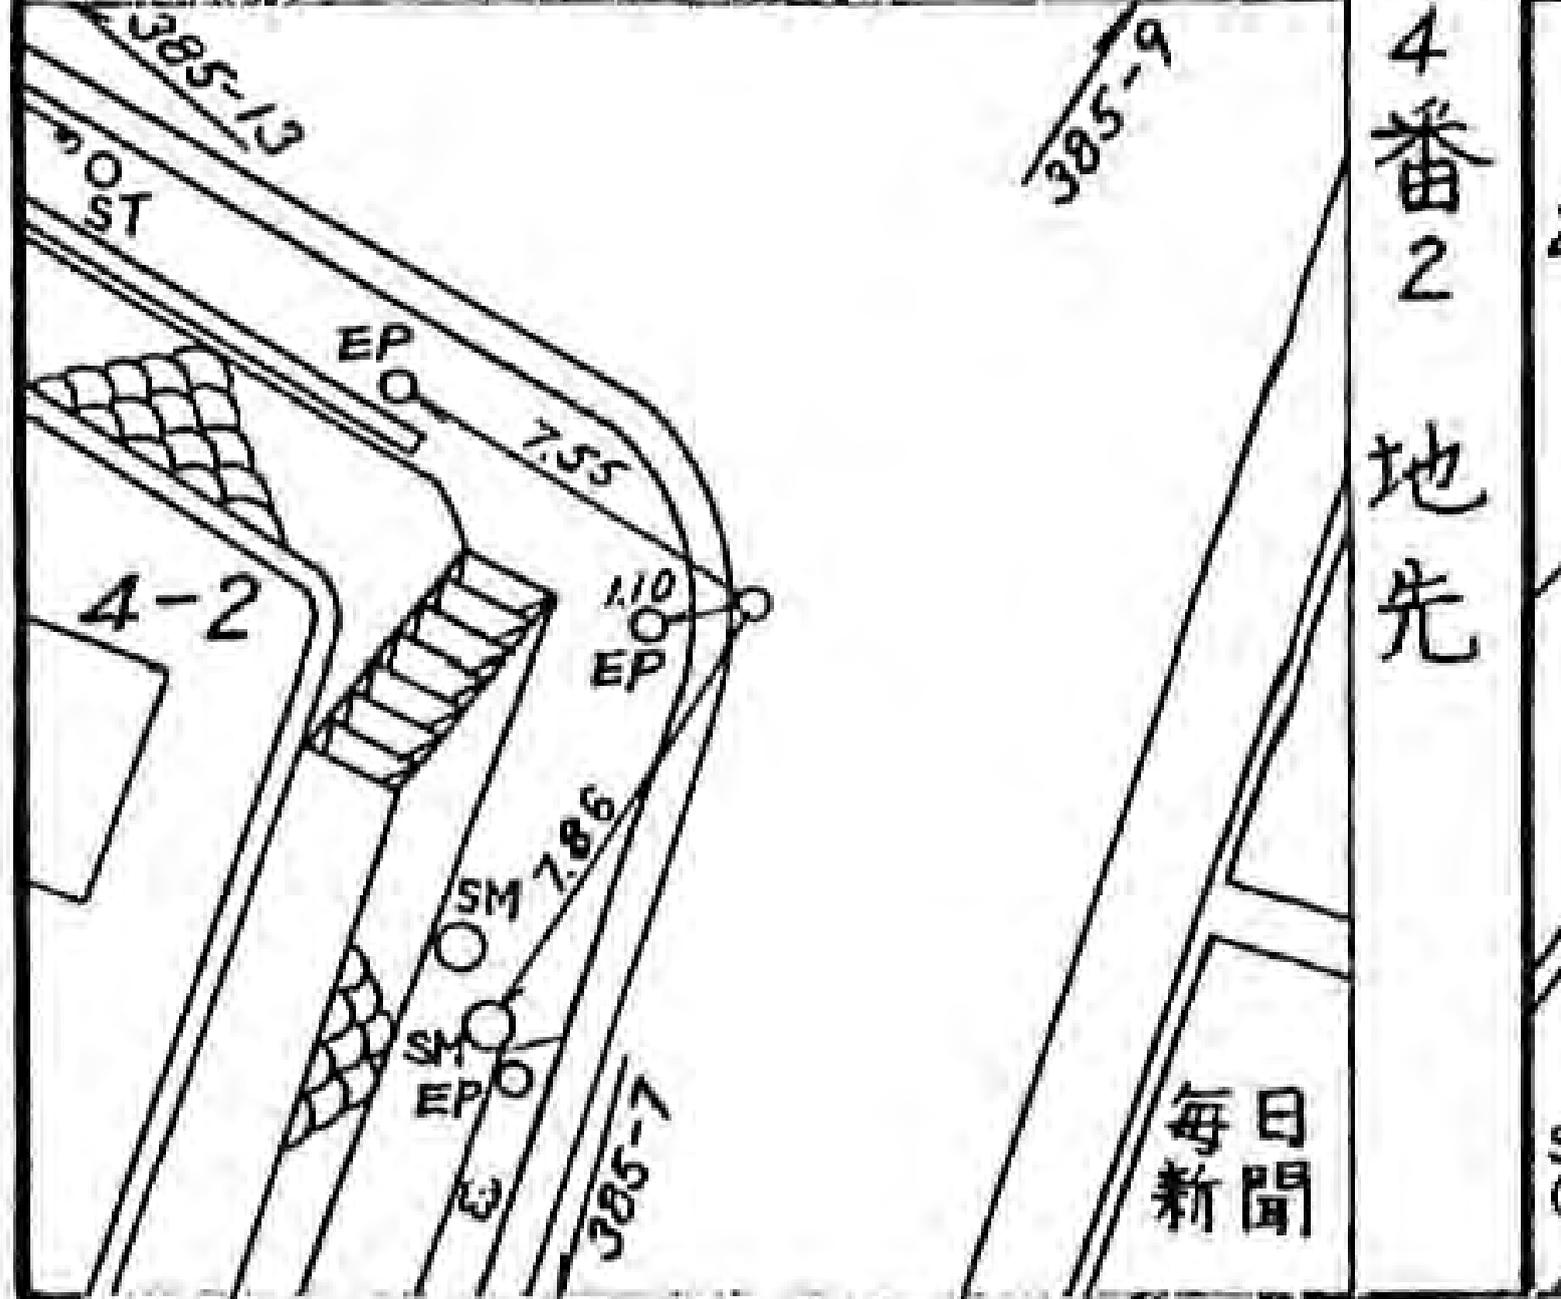

所在地

中央区長者町二丁目一番地

先地

標識ノ種類

木杭。標石。刻印

鋳。鑄物杭 金属標


点番号

15

線番号

II 385

要

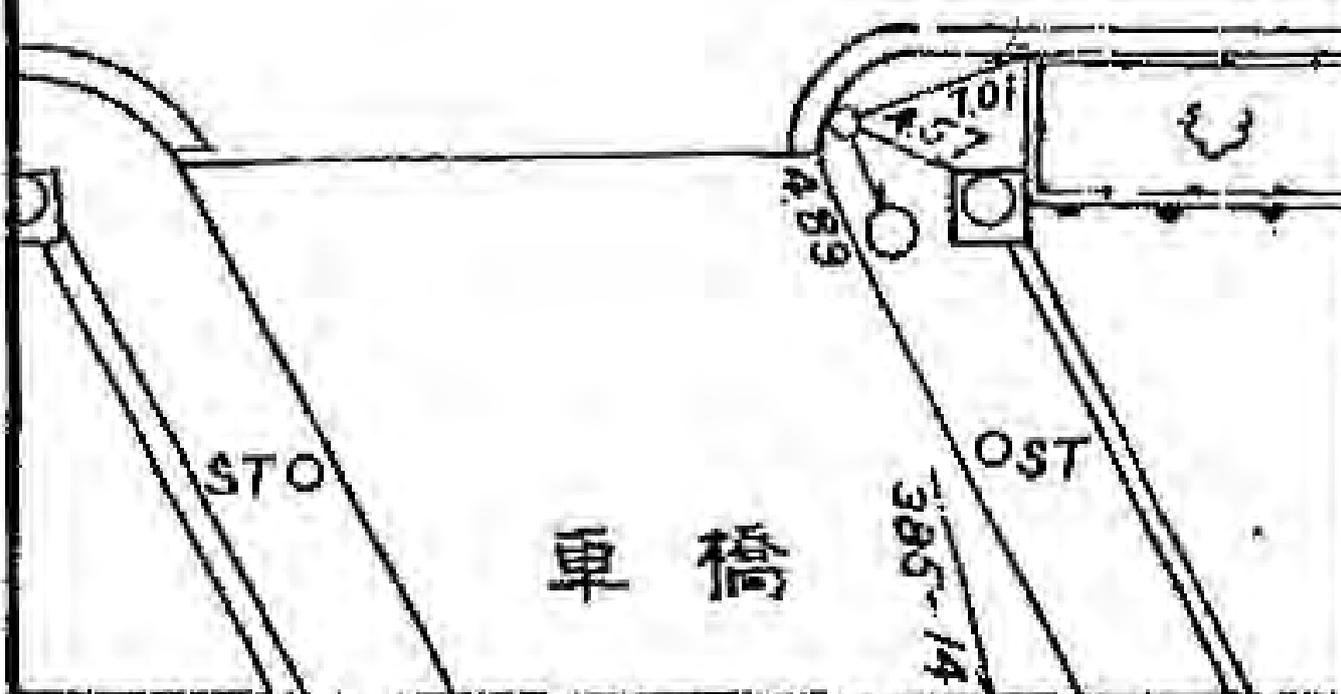

所在地

中区長者町二丁目3番10地先

標識ノ種類

木杭。標石。刻印

鋳。鑄物杭 金属標

点番号

16

線番号

Ⅱ385

要



STO

Ⅱ385-29

OSM

Ⅱ385-53

ST

7.20

2.95


EPO

横浜

ペインティングセル
3-10


Ⅱ385-15

線番号	点番号	標識ノ種類	所在地
Ⅱ385	17	木杭。標石。刻印	中区千歳町3番6 地先
要 図		鋌。鑄物杭 (金属標)	

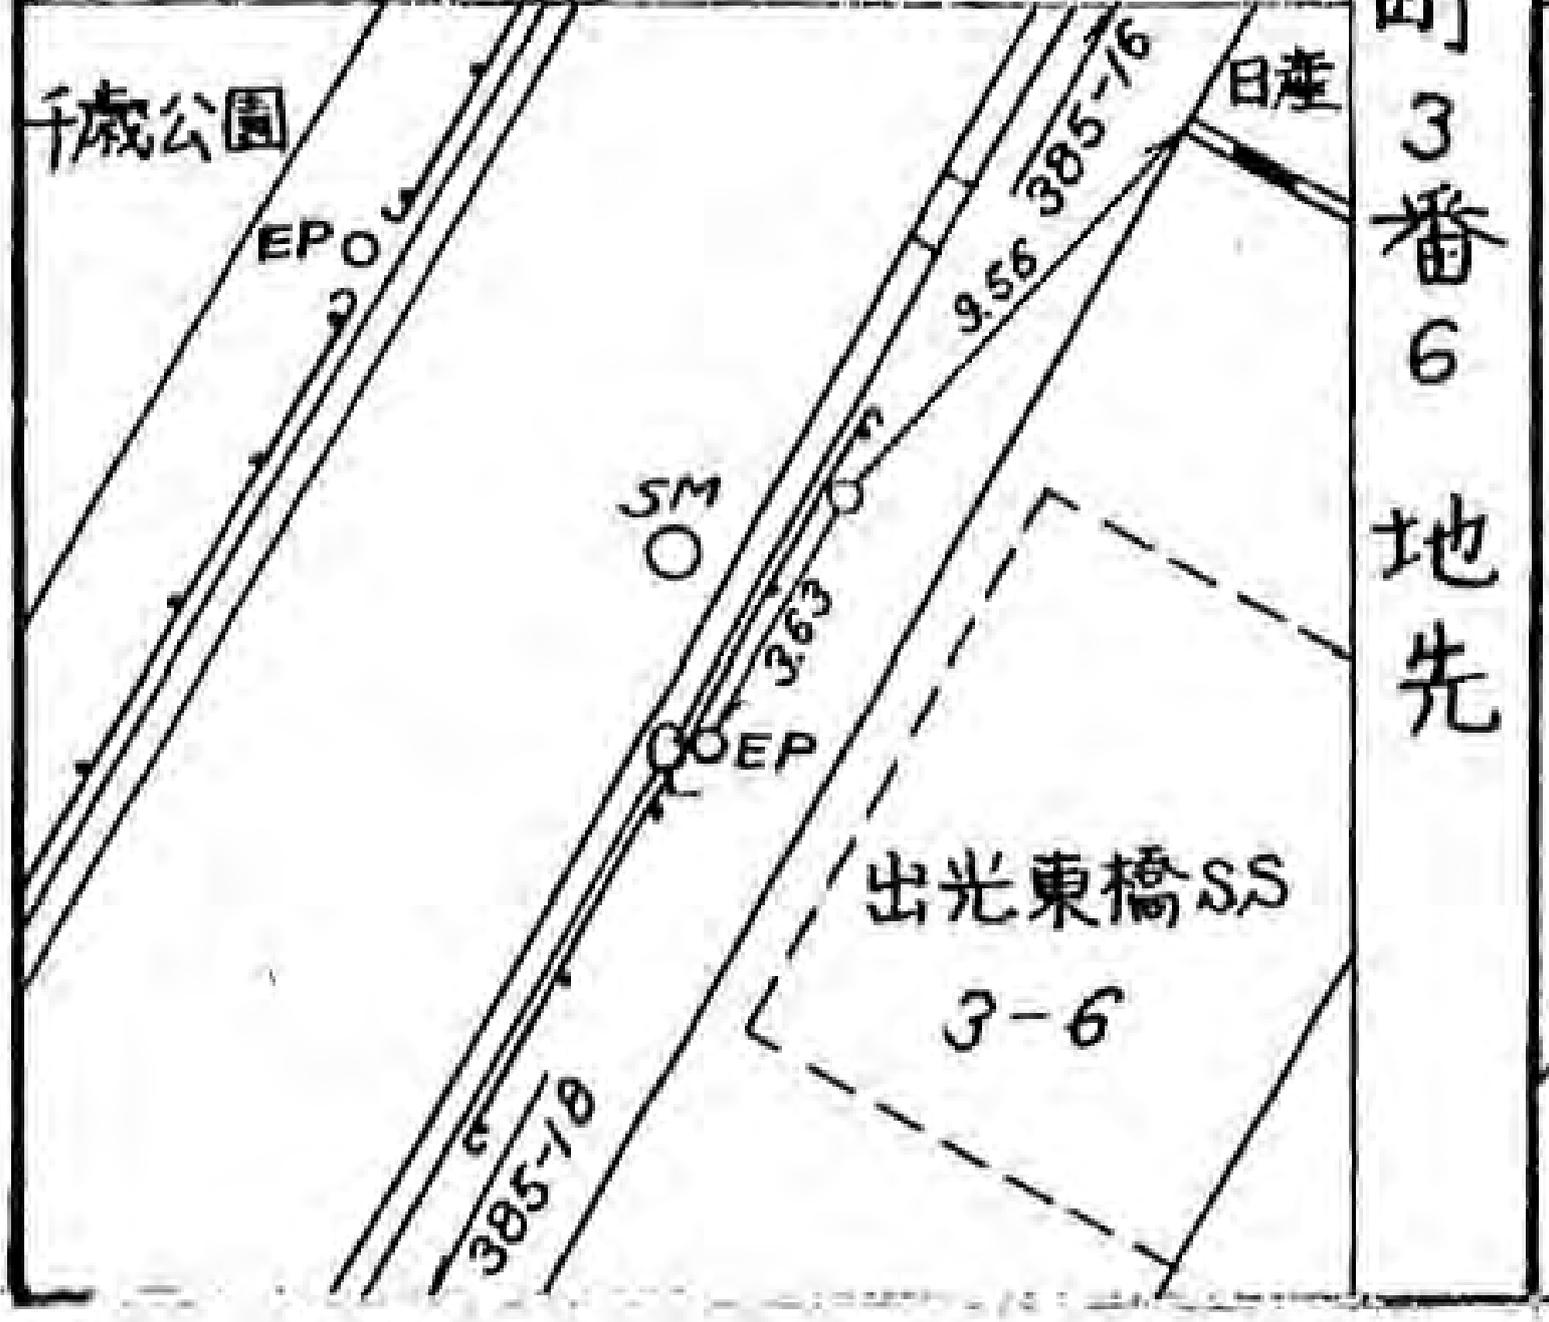

線番号	点番号	標識ノ種類	所在地
II385	18	木杭。標石。刻印	中区万世町二丁目23番
要 図		鋌。鑄物杭 金属標	

線番号	点番号	標識ノ種類	所在地
II 385	19	木杭。標石。刻印	南区真金町二丁目21番1地先
要 図		鋳。鑄物杭 (金製標)	

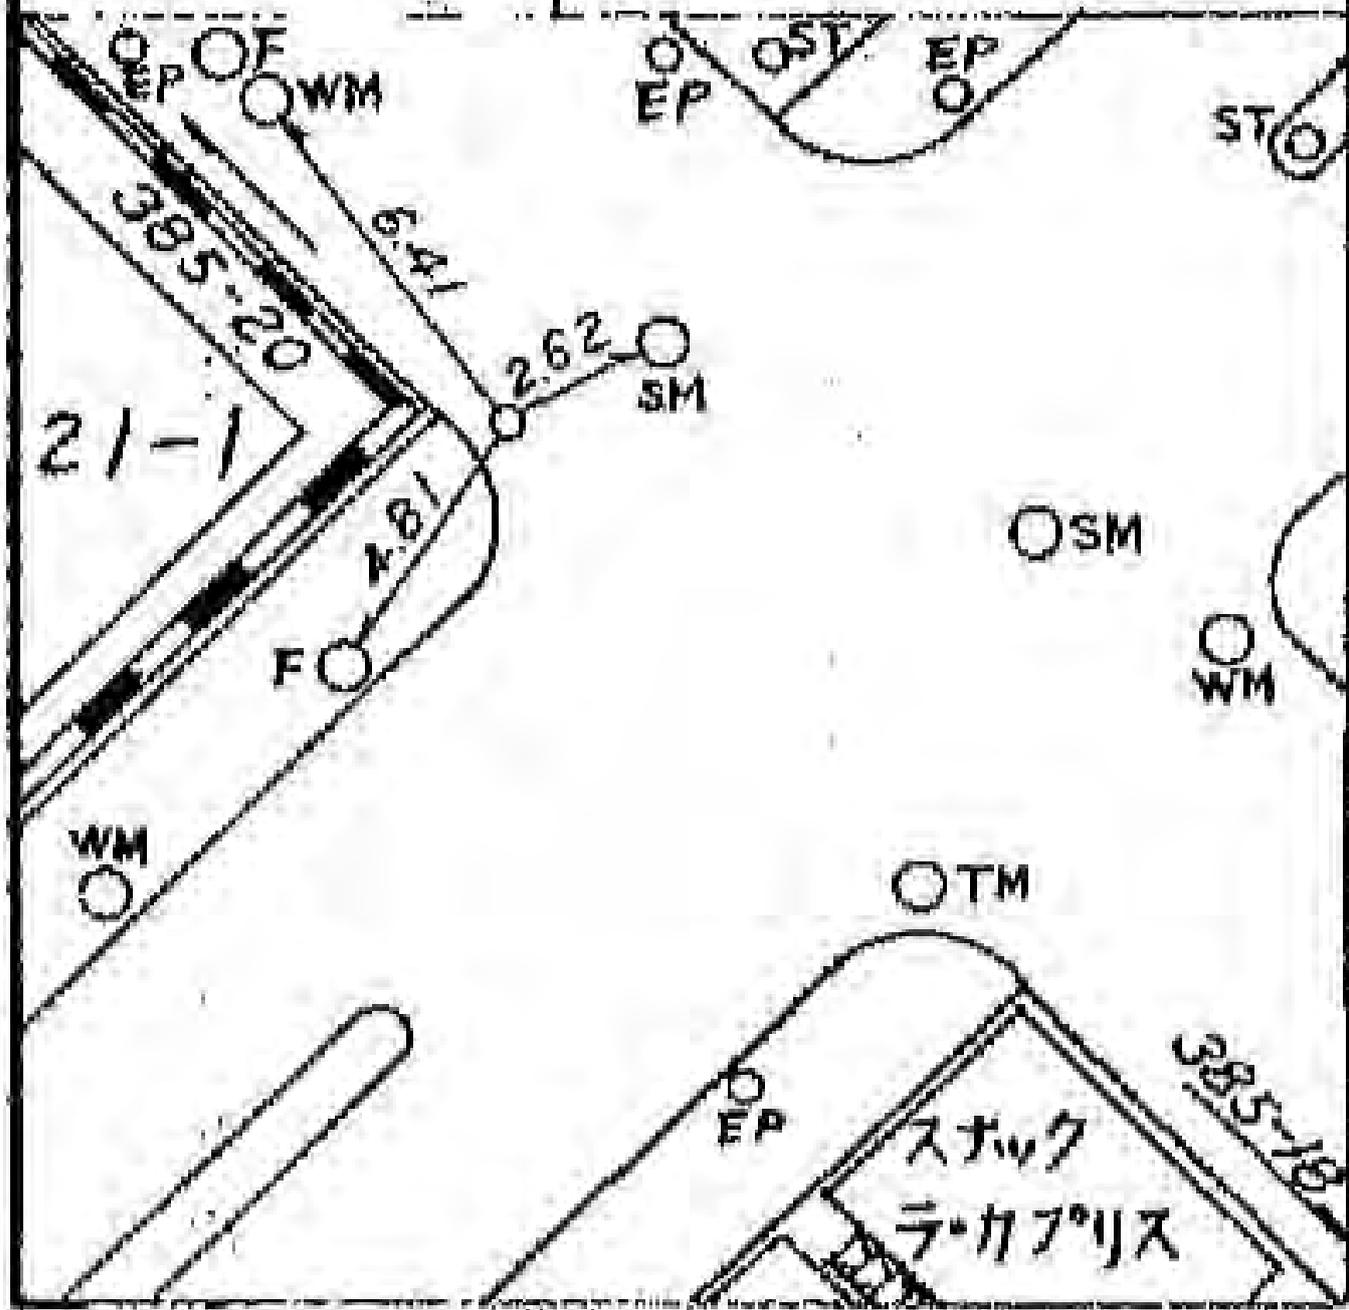

所在地
 中区弥生町一丁目14番7地先

標識ノ種類

木杭。標石。刻印

鋳。鑄物杭 **金属標**

線番号


Ⅱ385

点番号

23

要

図

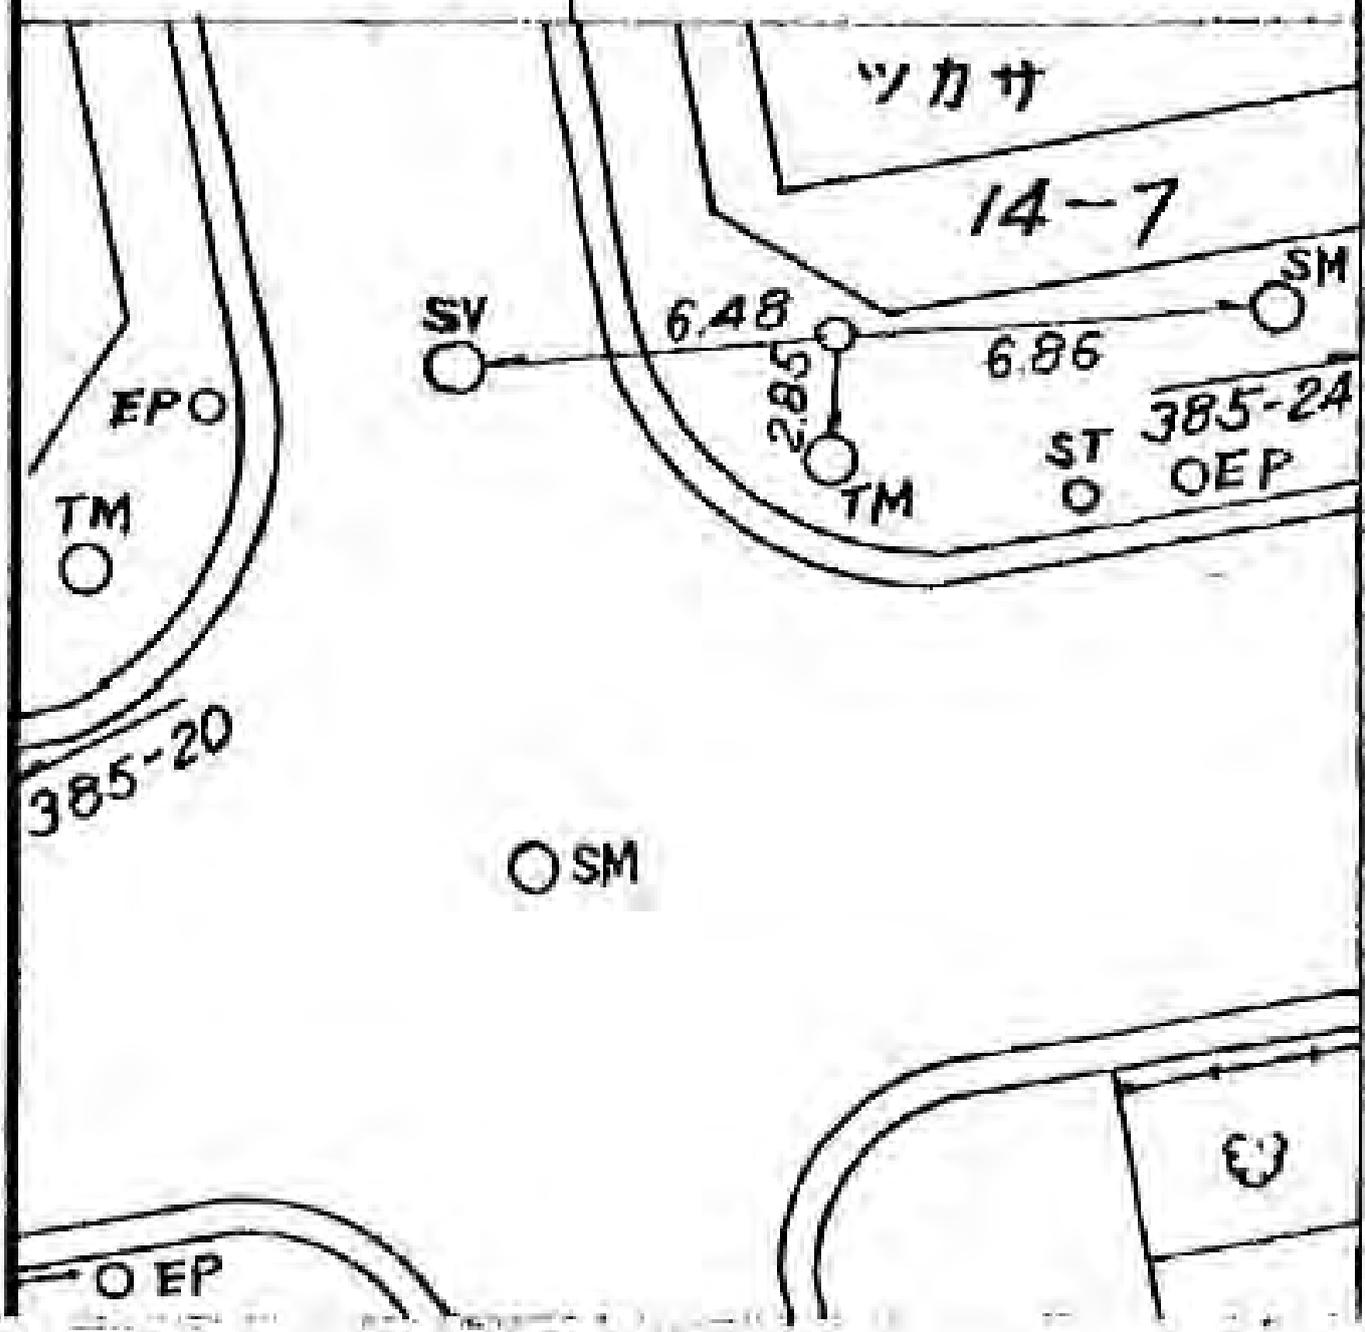

OEP

所在地

中区長者町五丁目53番

地先

標識ノ種類

木杭。標石。刻印

鉄。鋳物杭 **金属標**

点番号


24

線番号

Ⅱ385

要

図

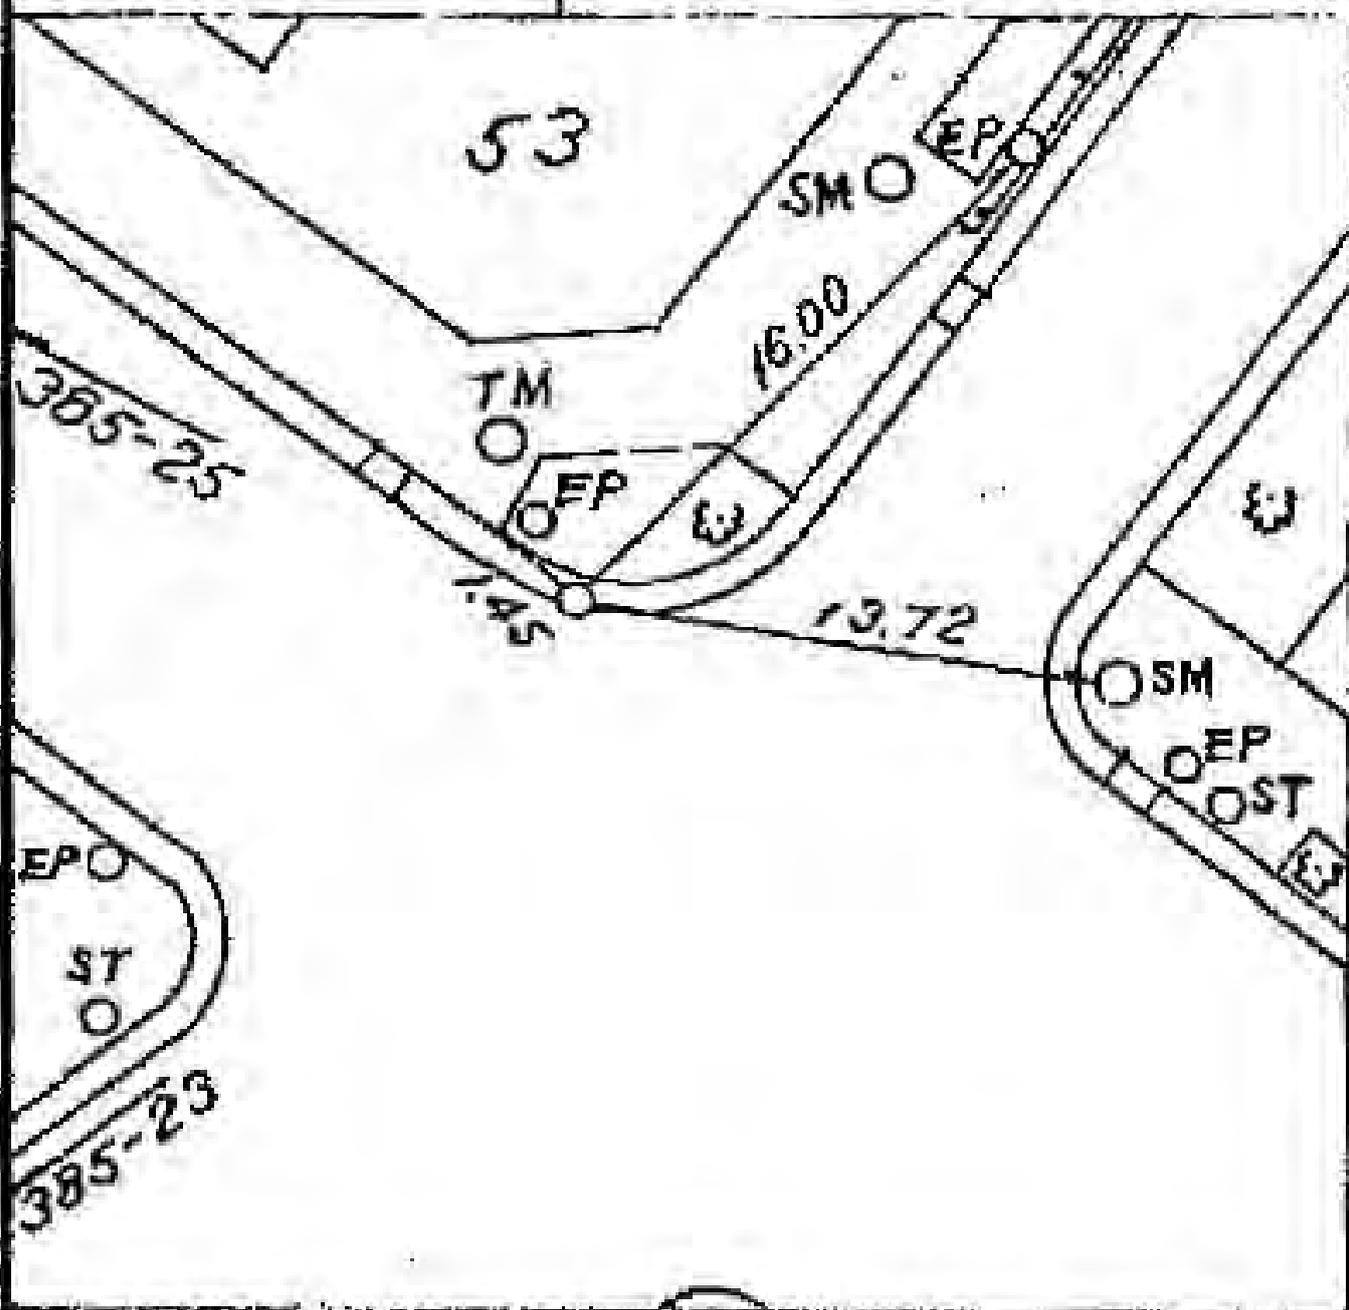

所在地

中區長者町七丁目114番地先

標識ノ種類

木杭。標石。刻印

紙。鑄物杭 **金属標**


点番号

25

線番号

II385

要 図

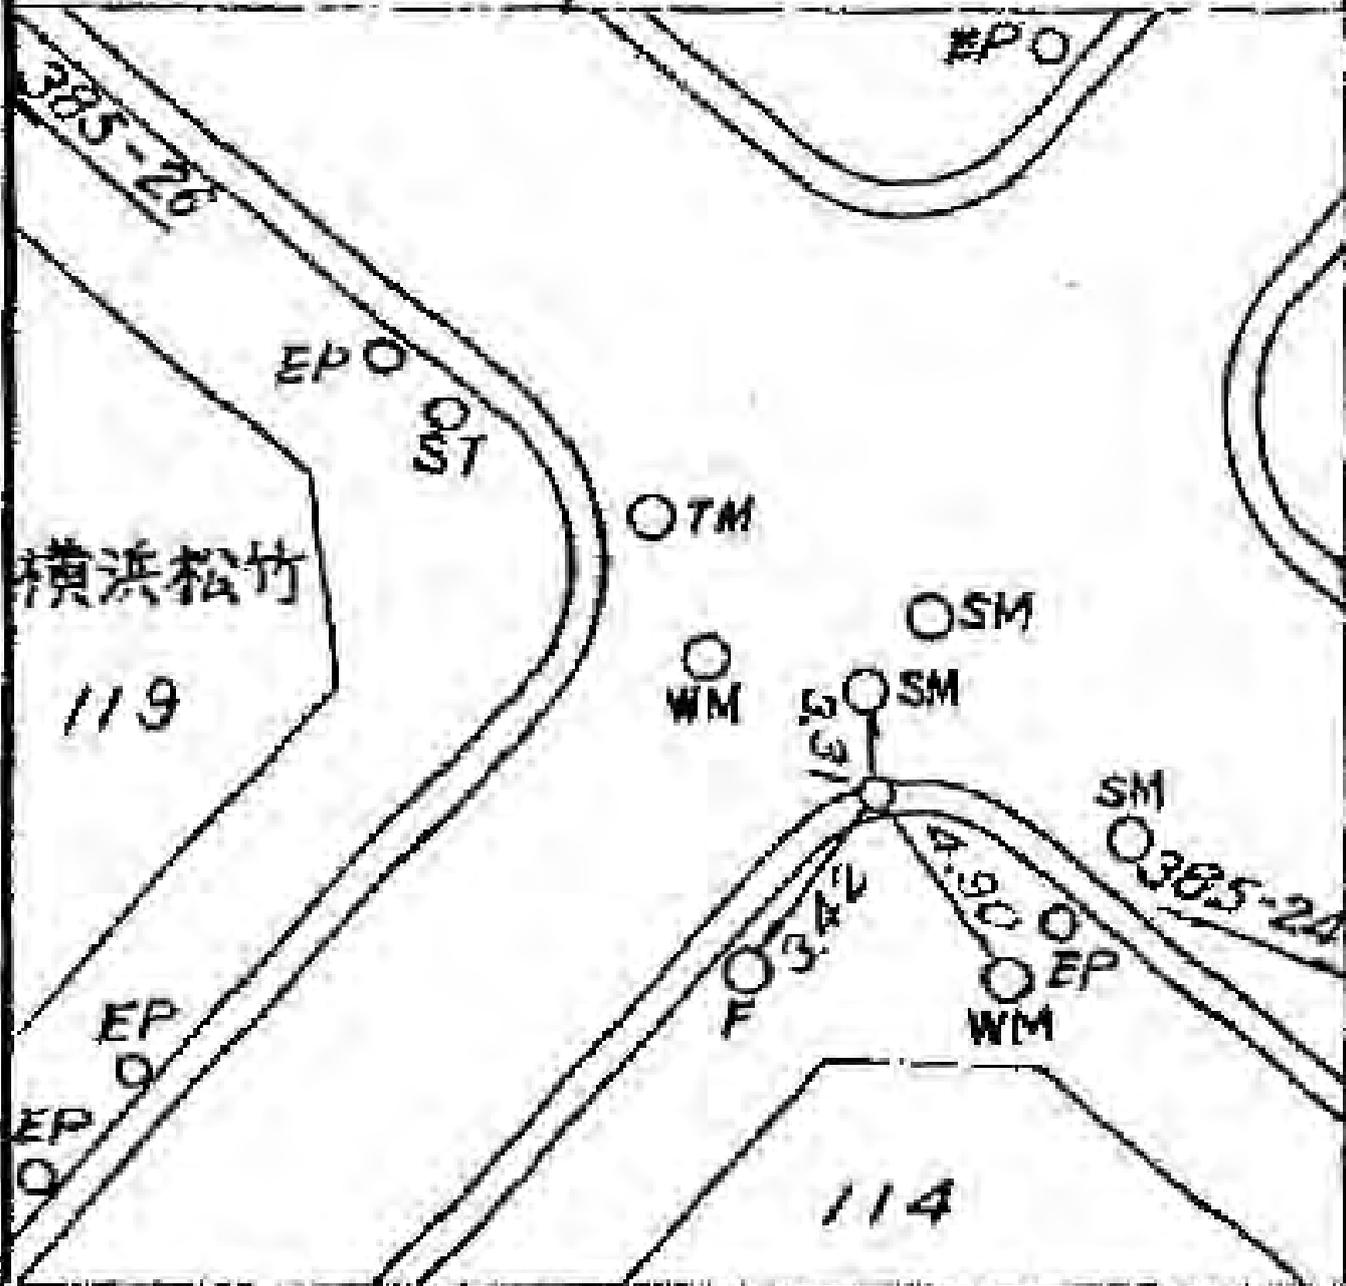

所在地

中區長者町八丁目175番地先

標識ノ種類

木杭。標石。刻印

鋳。鑄物杭 (金属標)


点番号

27

線番号

II385

要 図

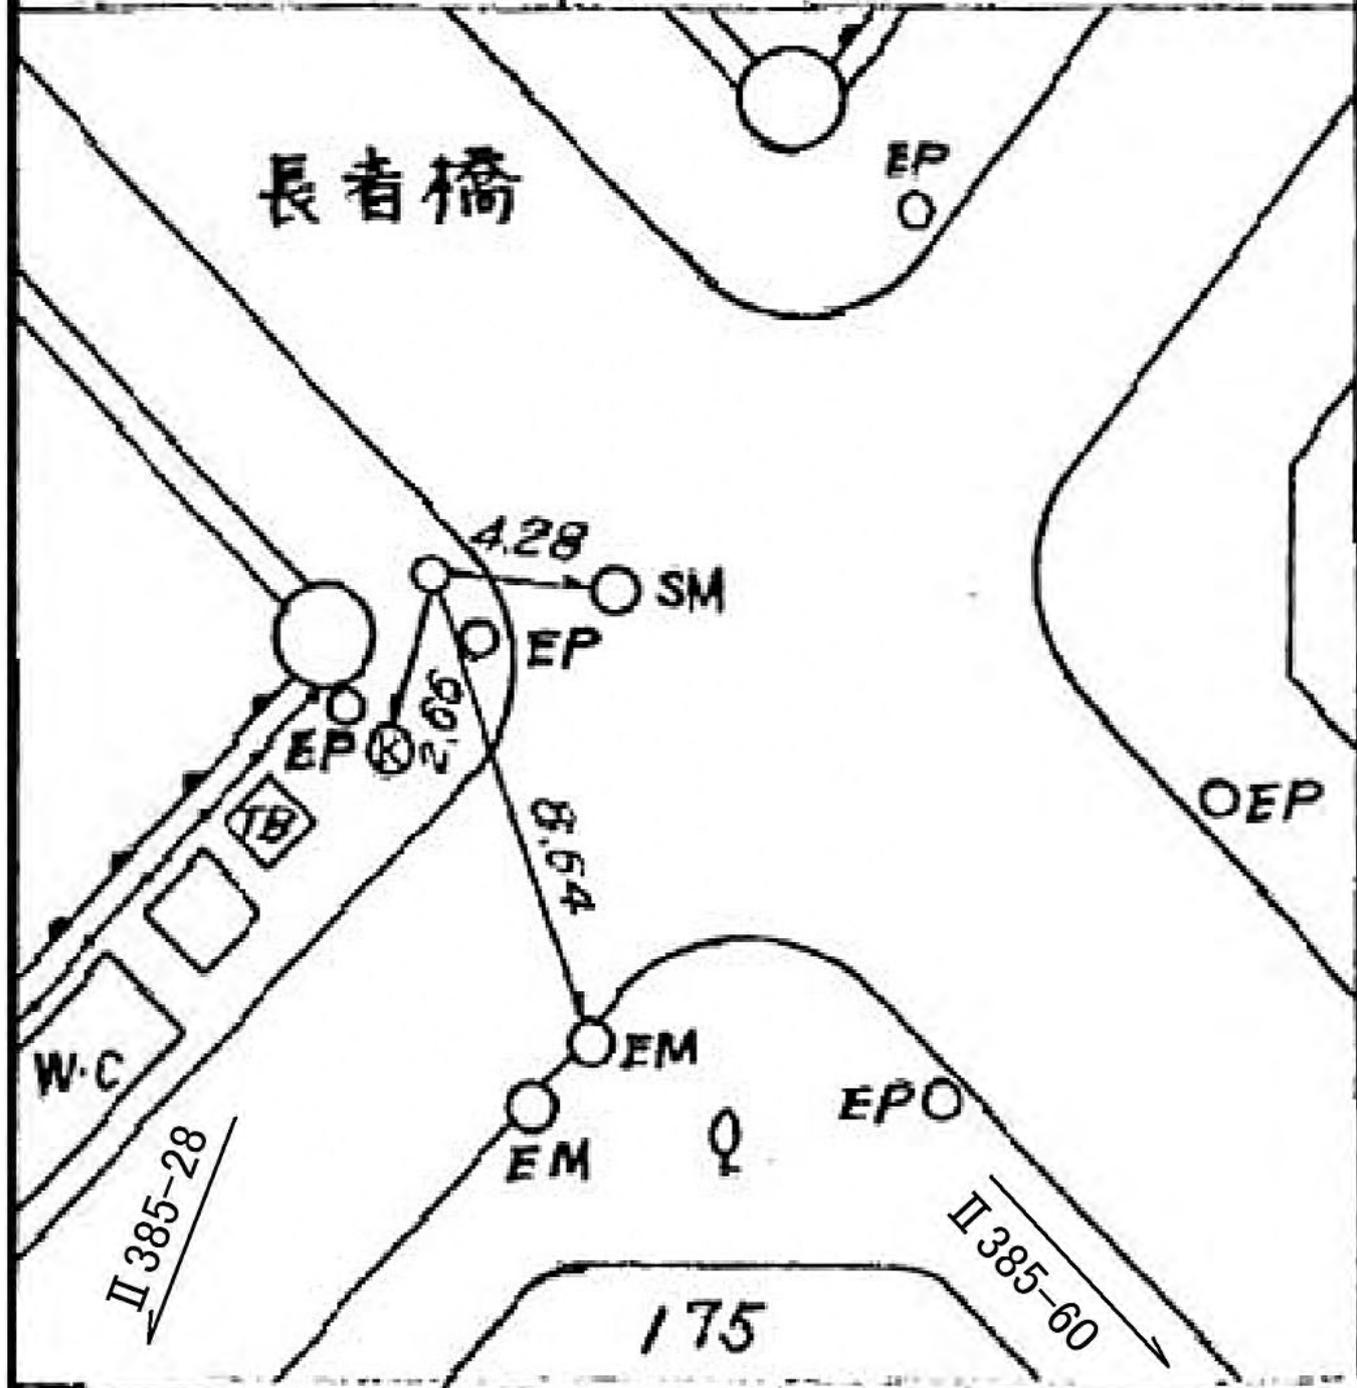

所在地

中区末吉町一丁目4番1地先

標識ノ種類

木杭。標石。刻印

鋳。鑄物杭 **金属標**


点番号

28

線番号

II385

要

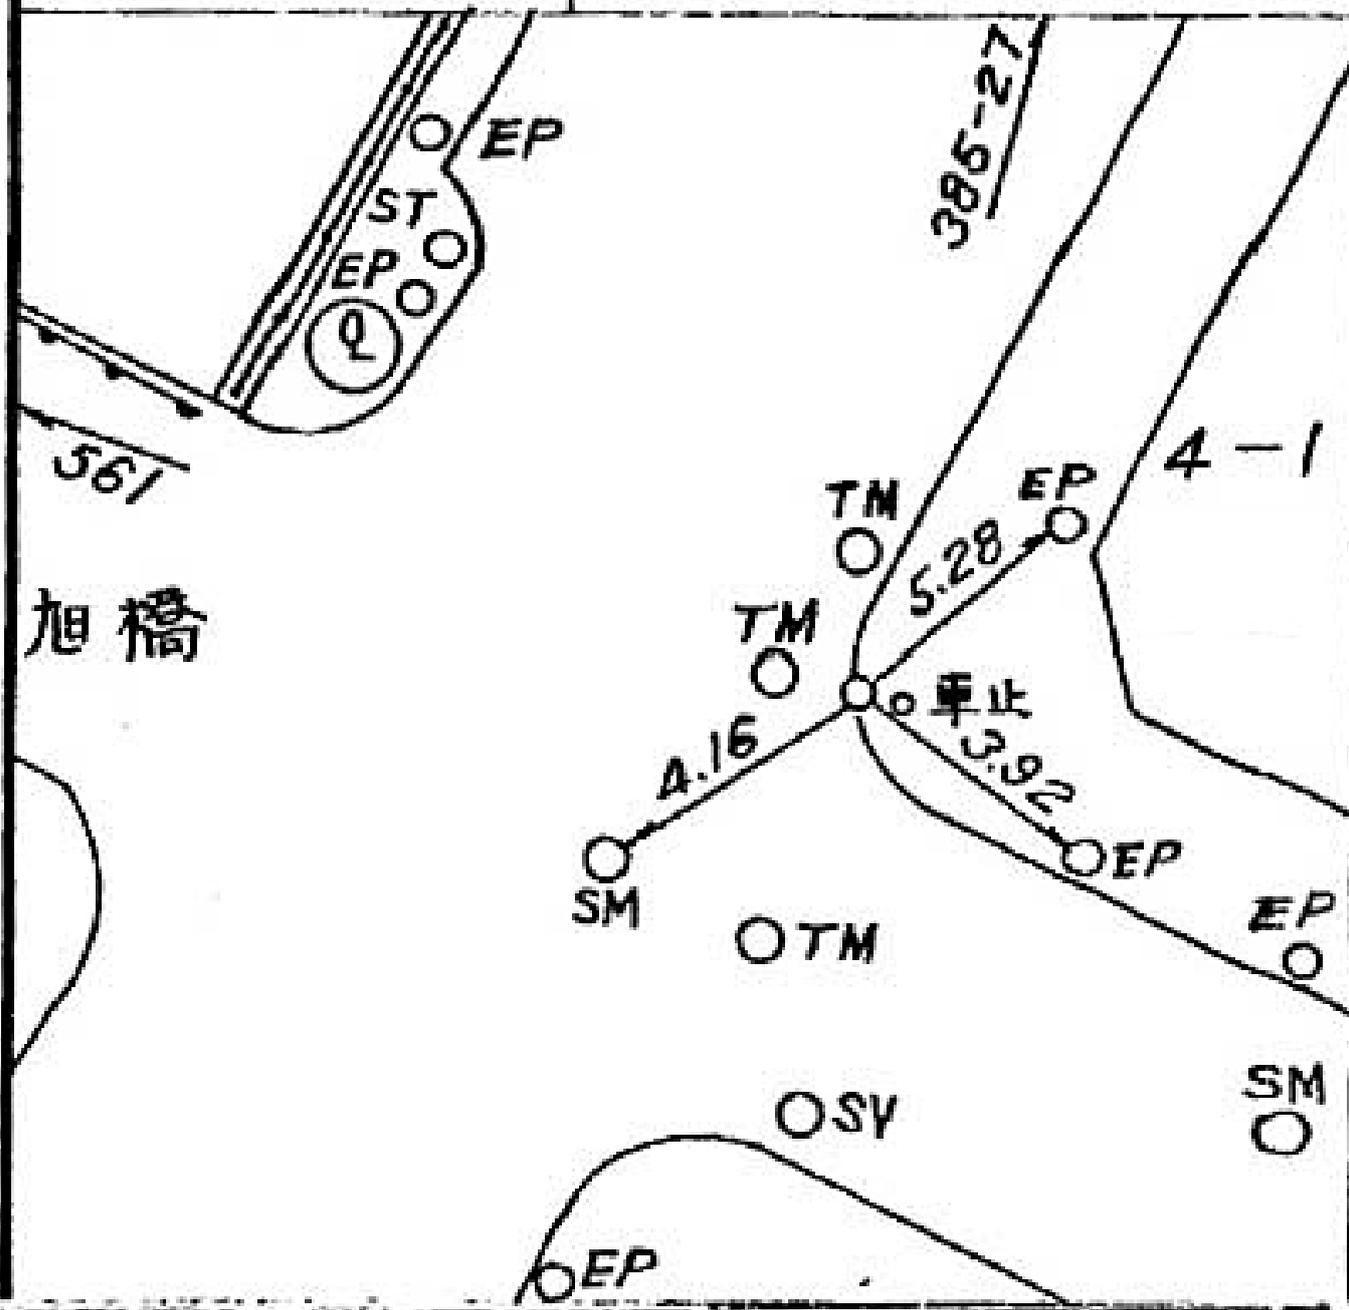

所在地

中区扇町三丁目7番8地先

標識ノ種類

木杭。標石。刻印

鋳。鑄物杭 (金真標)


点番号

29

線番号

Ⅱ 385

要 図

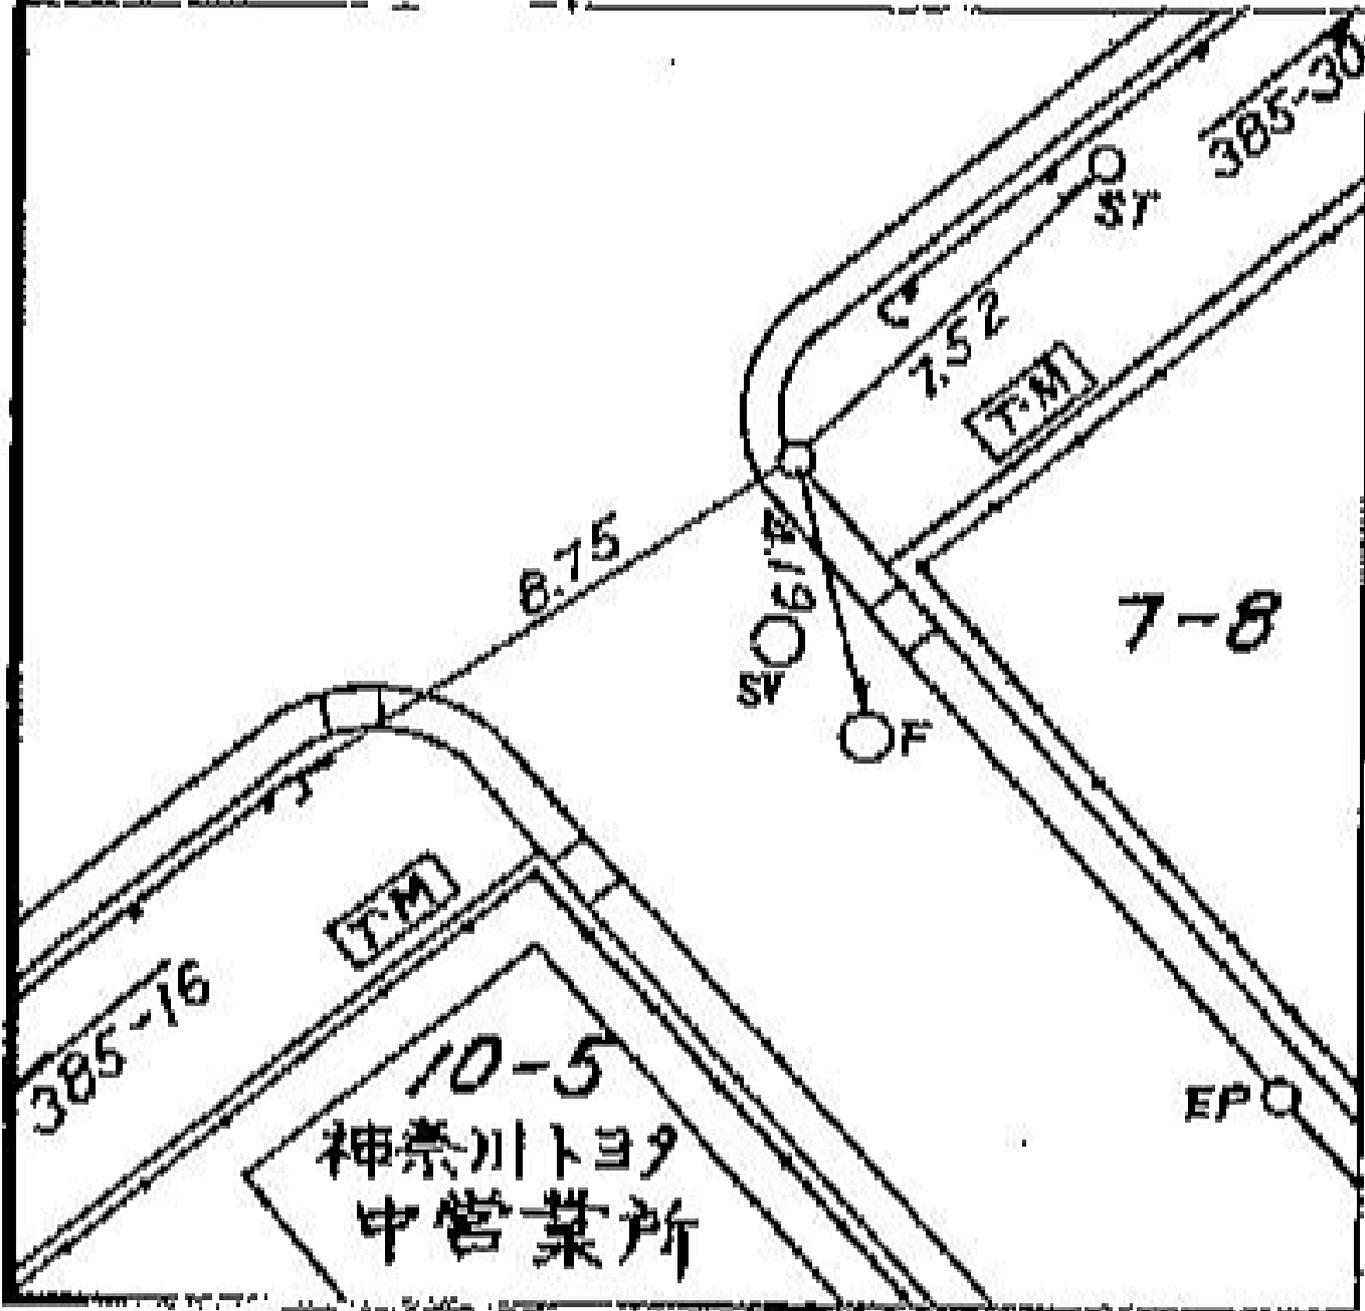

所在地

中区港町二丁目一番地先

標識ノ種類

木杭・標石 (刻印)

鎮・鑄物杭 金属標

点番号


31

線番号

II385

要 図

市役所

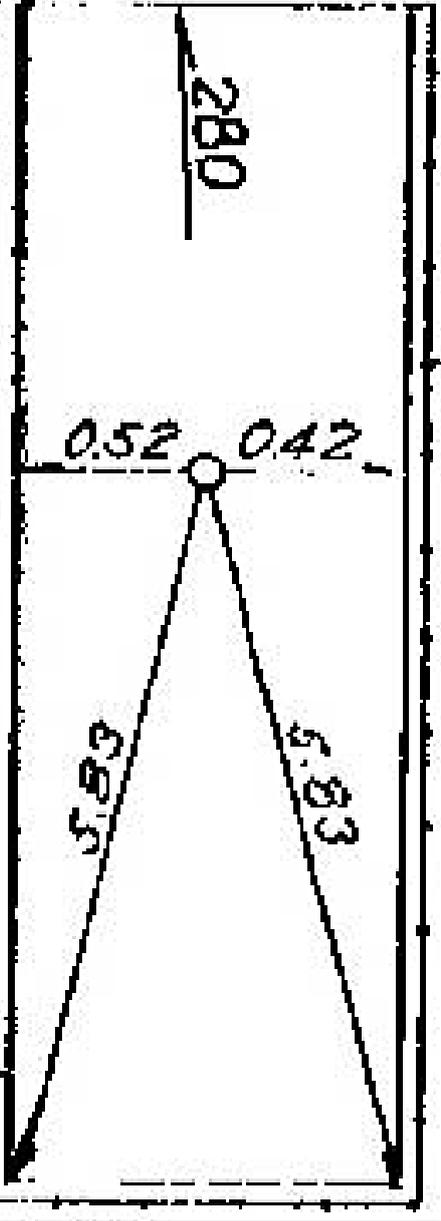

3.83-30

線番号	点番号	標識ノ種類	所在地
Ⅱ385	32	木杭。標石。刻印	中区山下町254番1地先
要 図		鋳。鑄物杭 (金属標)	

所在地

中区山下町253番1地先

標識ノ種類

木杭。標石。刻印

錠。鑄物杭 **金属標**

点番号

36

線番号

II385

要

図

中土木事務所

TB

EP

OSV

車止

SV

SM

385-37

TM

車止 122 2.31 車止

車止

385-34

253-PST

所在地

中区山下町120番地先

標識ノ種類

木杭。標石。刻印

鋳。鑄物杭 **金属標**

点番号

37

線番号

II 385

要 図

麻雀
みんと

倉庫

II 385-36

3.57

II 385-49

SM

SV

SM

SV


SV

F

EPO

立体駐車場

NTT
120

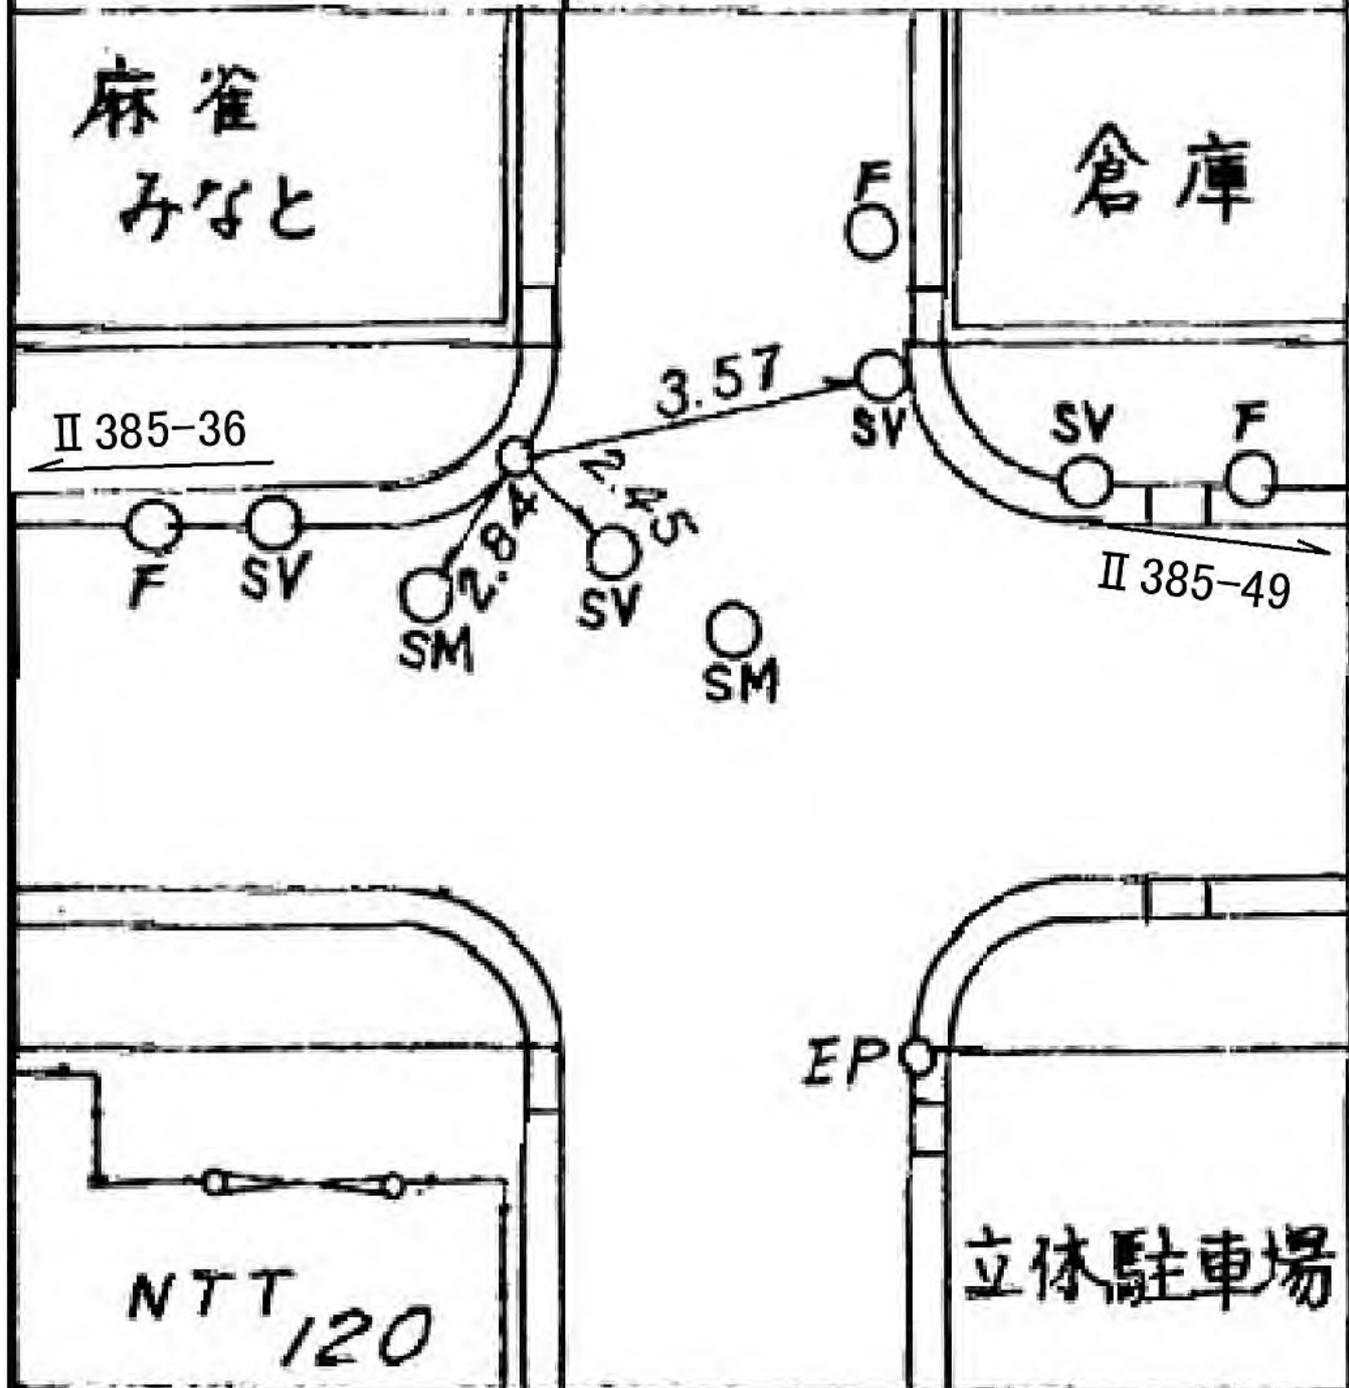

所在地
 中区山下町112番4地先

標識ノ種類

木杭・標石・刻印

紙・铸物杭 **金属標**

線番号

点番号

Ⅱ385

38

要

☒

萬福臨

F
 ○
 385-39

○SV

○SV

○OSM

○SV

○OSM

車止
 ○

スタイル
 アート

車止
 ○

タバコ店

○ST

ペー
 サロン
 出口

385-37

4.23

2.78

ポートヴィラ
 元町
 112-4

7.5

○SV

○

所在地
 中区山下町80番3地先

標識ノ種類

木杭。標石。刻印

鋳。鑄物杭 **金属標**


線番号

II385

点番号

40

要 図

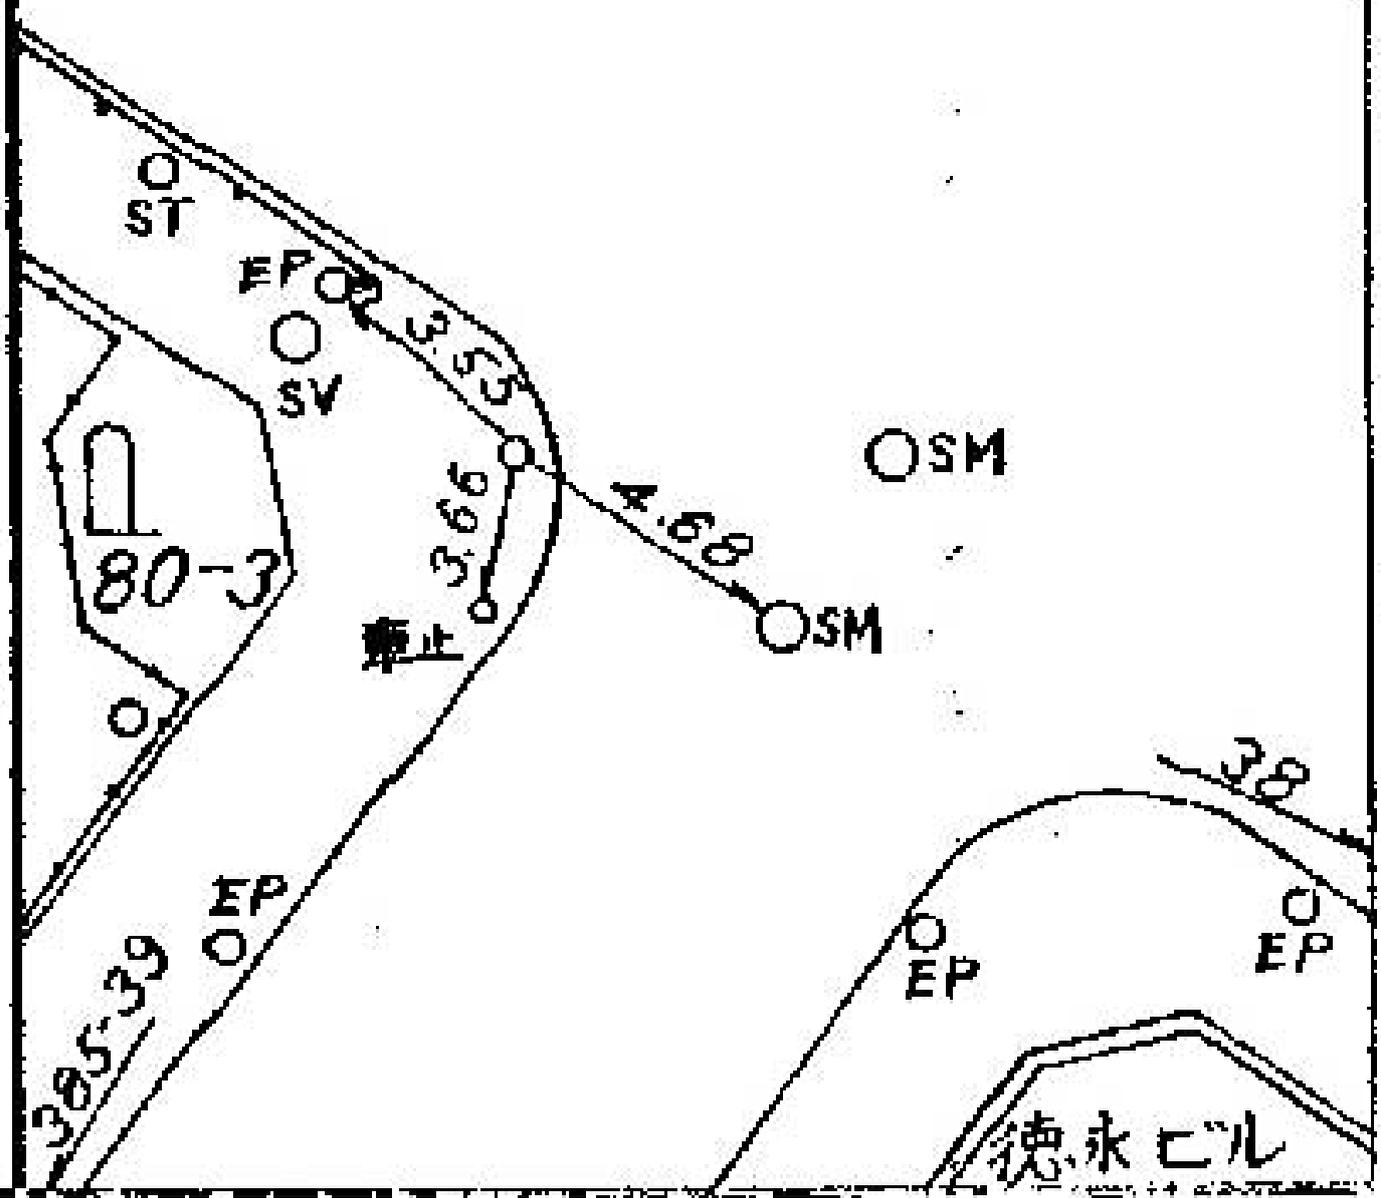

所在地

中区末吉町二丁目二八番地先

標識ノ種類

金属標・鋌・木杭

キザミ

点番号

41

線番号

II 385

要 図



所在地

中区末吉町二丁目三二番地先

標識ノ種類

金属標・鋏・木杭

キザミ

線番号

II 385

点番号

42

要 図



所在地

中区若葉町三丁目四六一番地先

標識ノ種類

金属標・鋏・木杭

キザミ

点番号


43

線番号

II 385

要

図

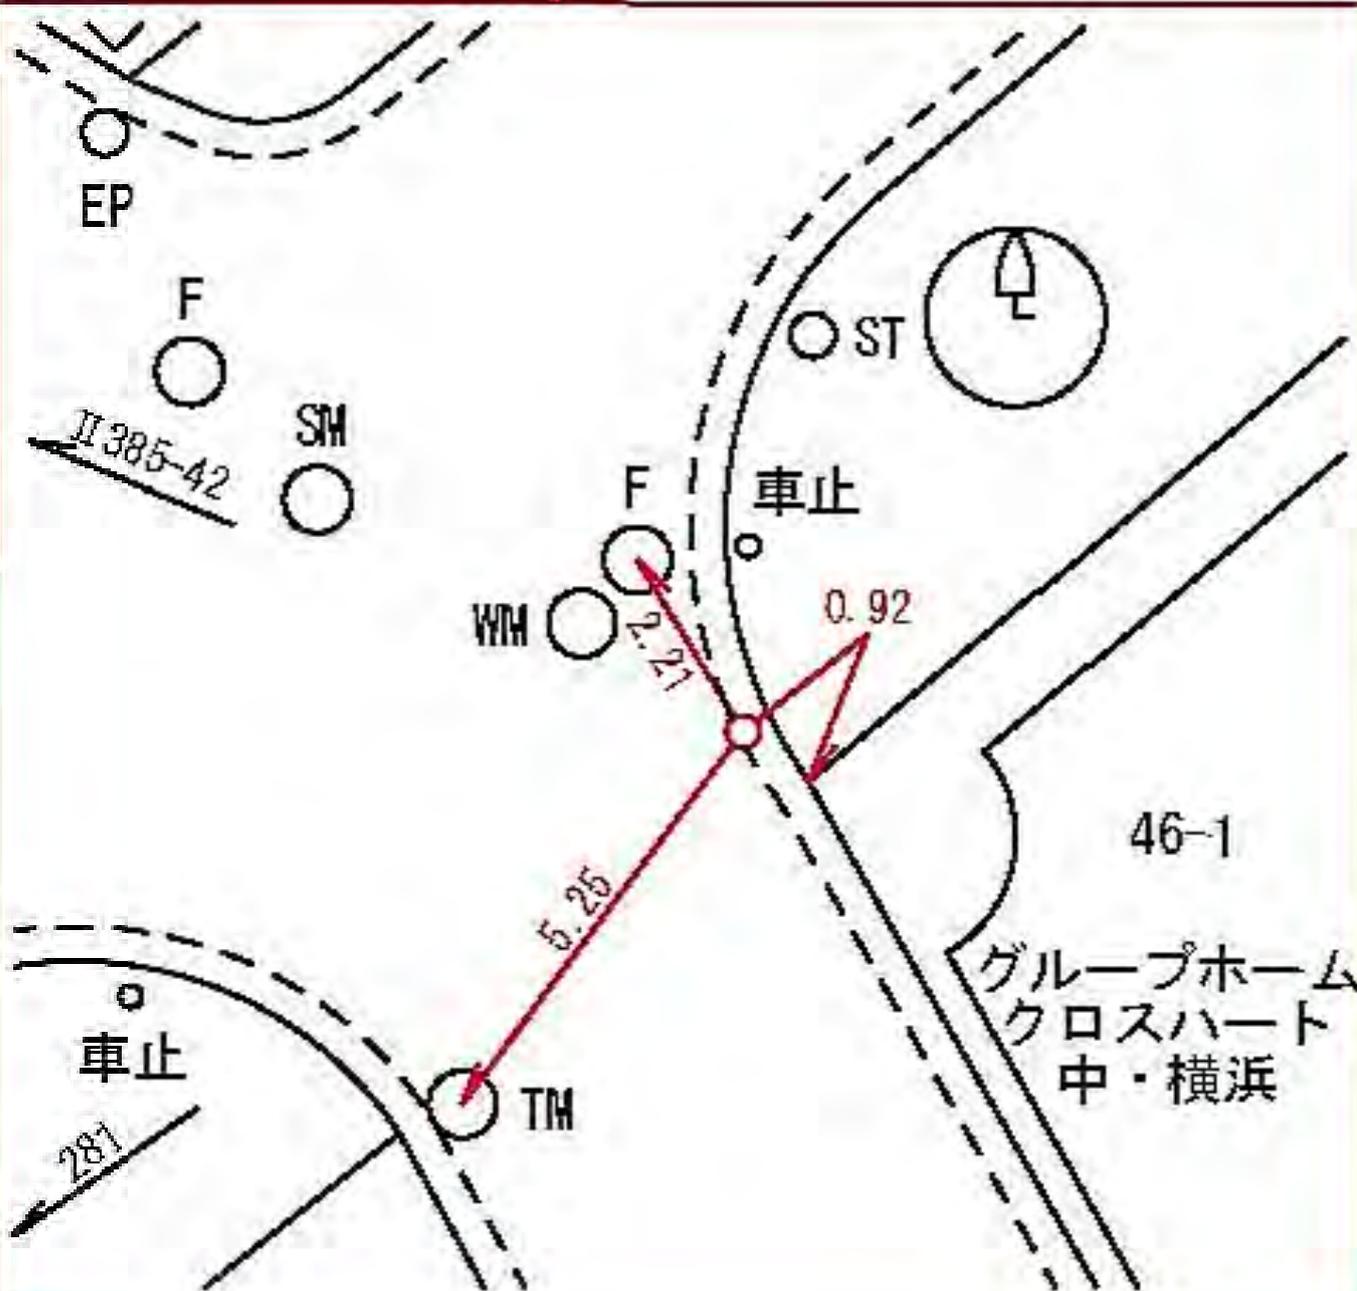

所在地

中区打越三十九番二地先

標識ノ種類

金属標・鋌・木杭

キザミ


点番号

45

線番号

II 385

要 図

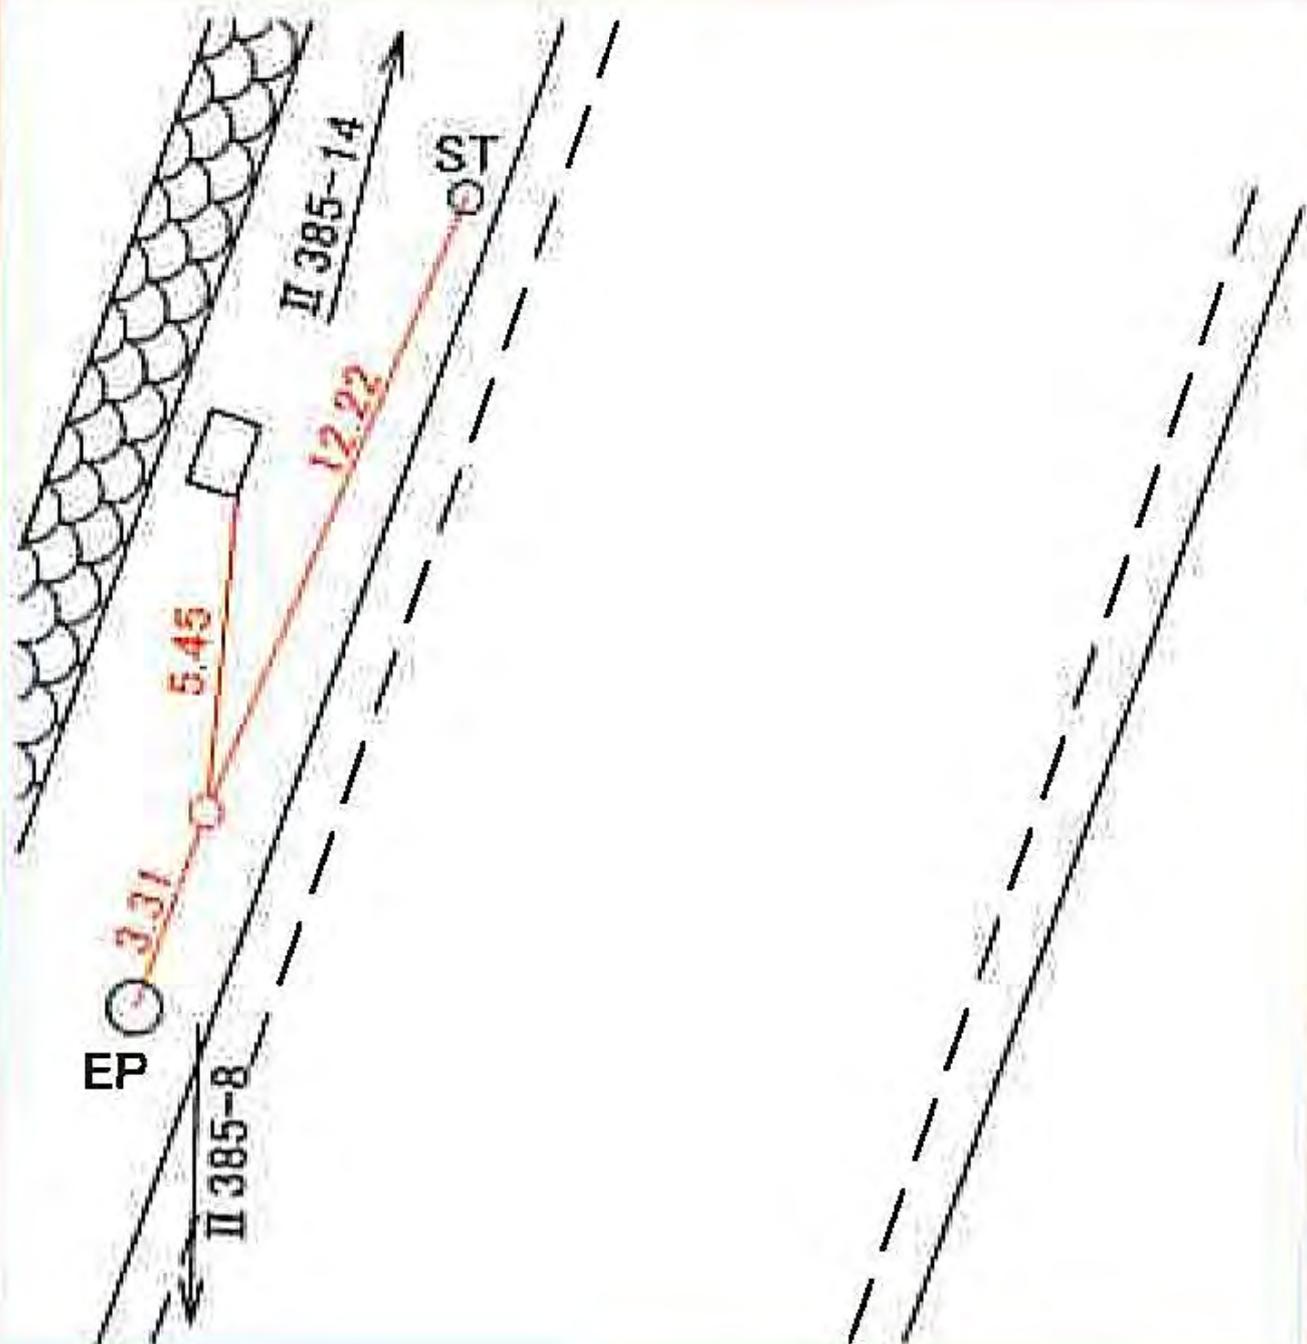

所在地

南区唐沢六番地先

標識ノ種類

金属標・鋸・木杭

キザミ


点番号

46

線番号

II 385

要 図

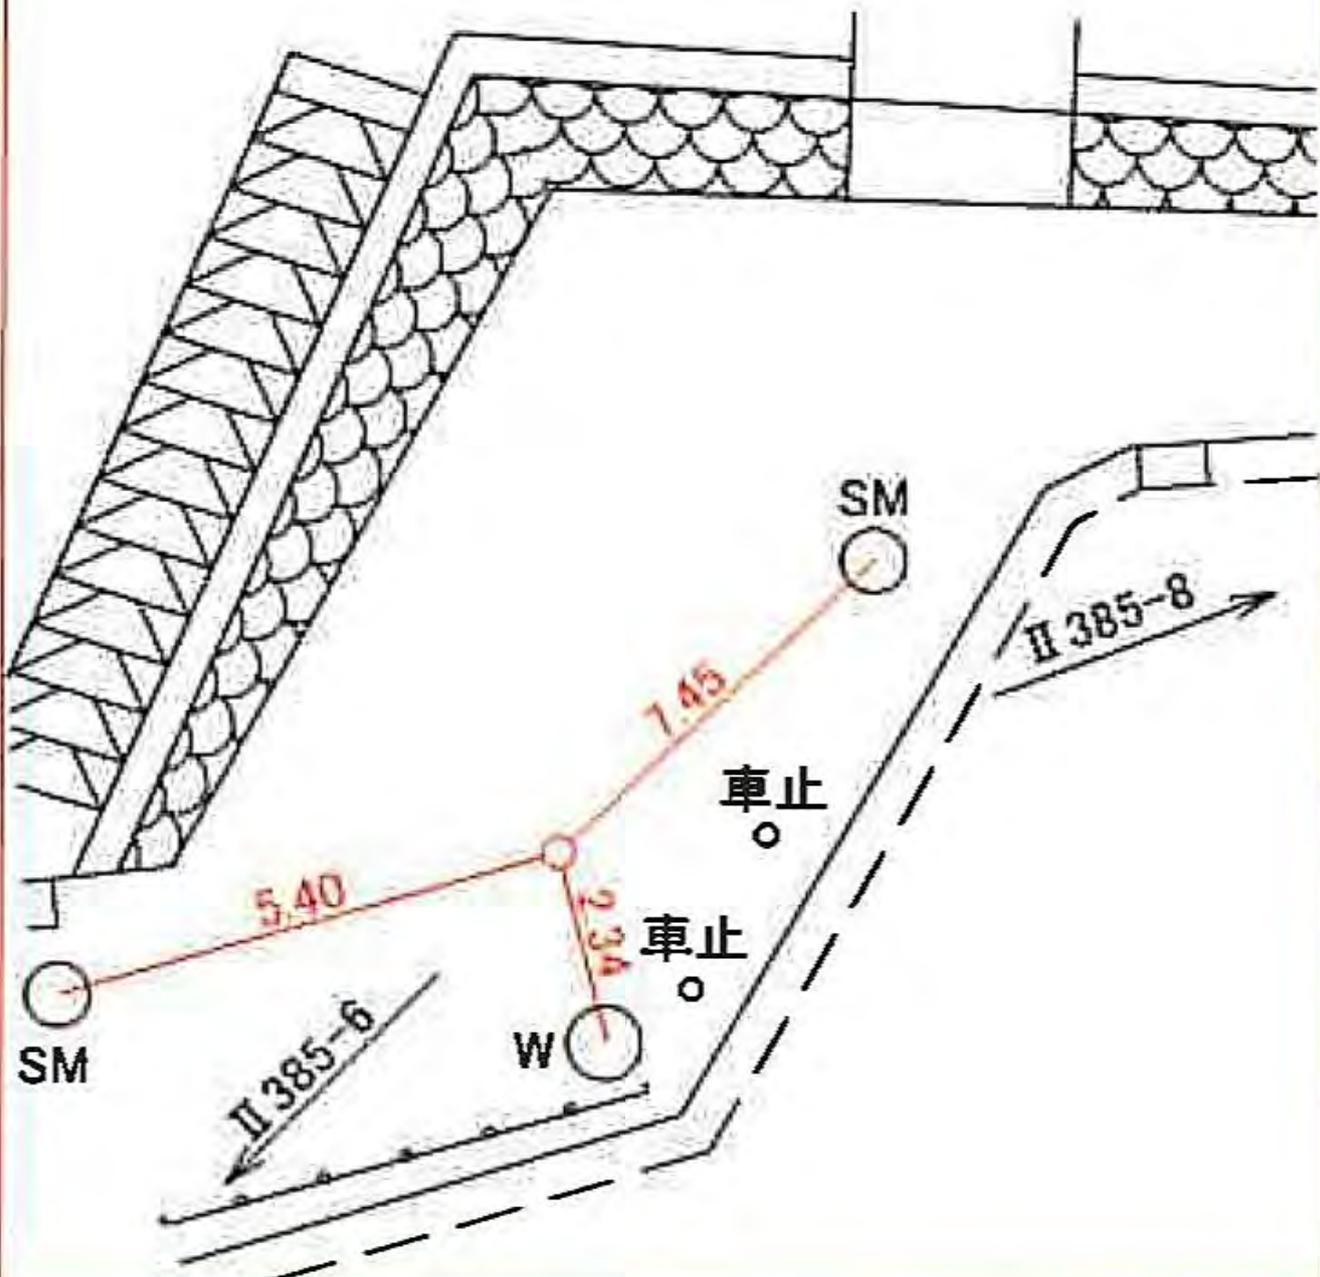

所在地

中区山下町二五四番地先

標識ノ種類

金属標・鋌・木杭

キザミ


点番号

47


線番号

II 385

要 図

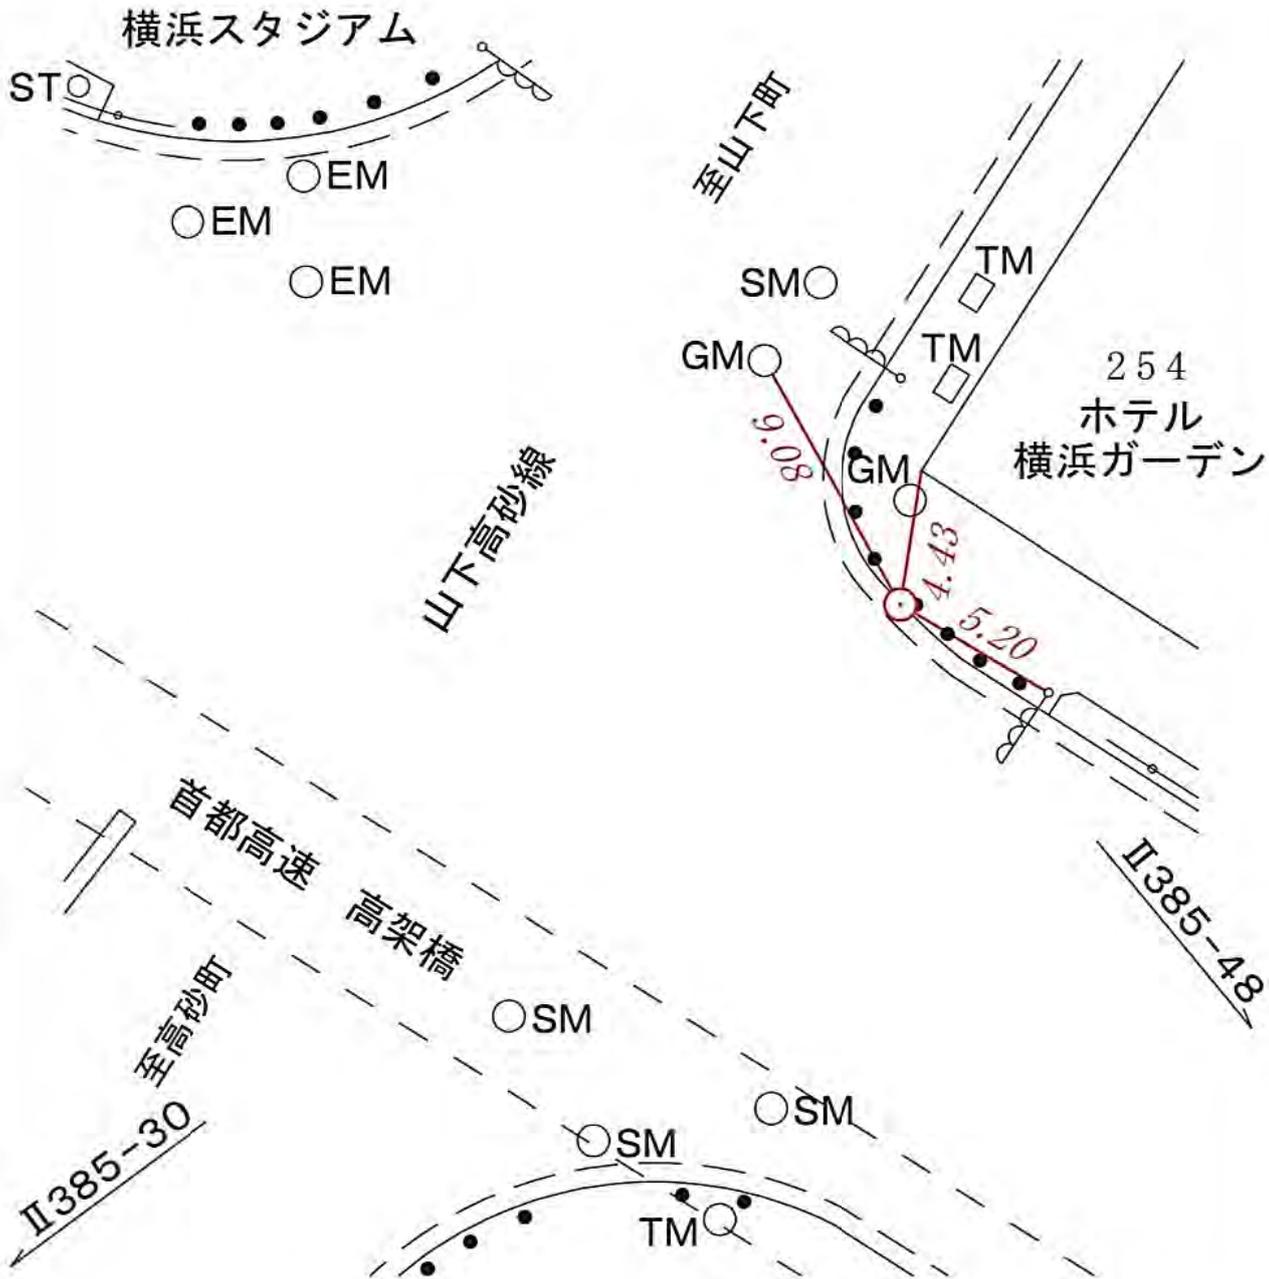

線番号	点番号	標識ノ種類	所在地
II 385	48	<div style="border: 1px solid red; border-radius: 50%; width: 60px; height: 60px; display: flex; align-items: center; justify-content: center; margin: 0 auto;"> ● </div> 金属標・鋸・木杭 キザミ	中区山下町二五八一〇番地先
<div style="font-size: 36px; font-weight: bold; letter-spacing: 10px;">要 図</div>			

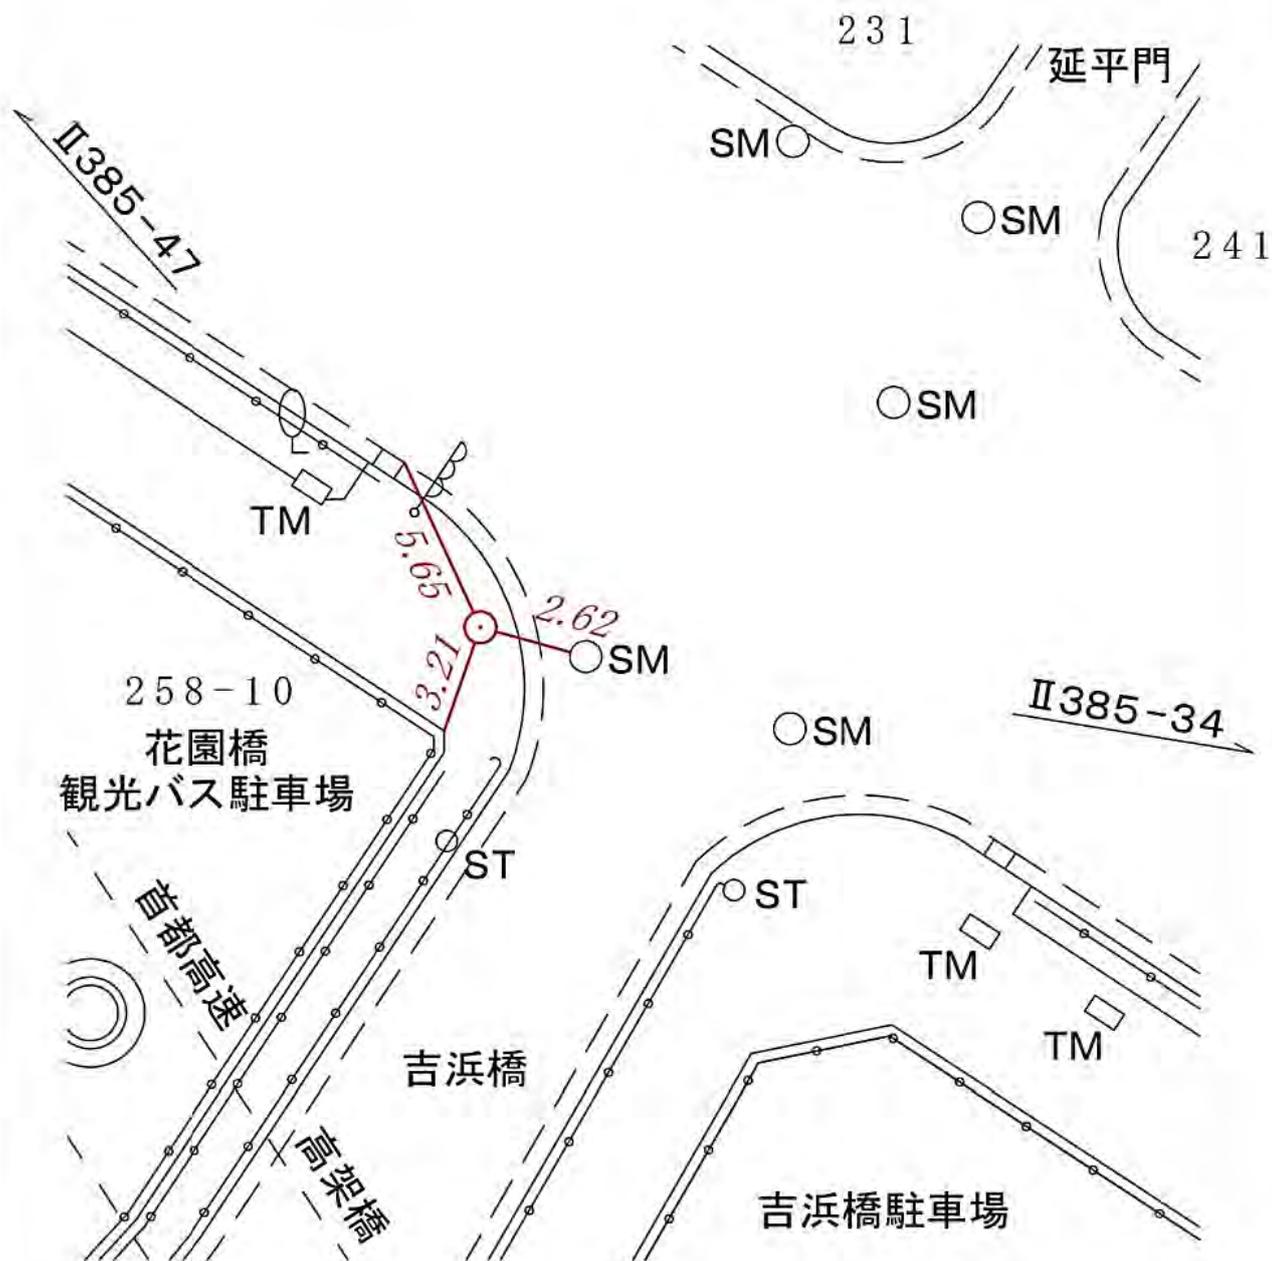

線番号	点番号	標識ノ種類	所在地
II 385	49	<div style="border: 1px solid red; border-radius: 50%; width: 60px; height: 60px; display: flex; align-items: center; justify-content: center; margin: 0 auto;"> 金属標・鋌・木杭 </div> <p style="text-align: center;">キザミ</p>	<p>中区山下町一〇六一三番地先</p>
要 図			



所在地

標識ノ種類

点番号

線番号

金属標・鋸・木杭

50

II 385

キザミ

中区山下町九七番地先


要 図



線番号	点番号	標識ノ種類	所在地
II 385	51	<div style="border: 1px solid red; border-radius: 50%; width: 60px; height: 60px; display: flex; align-items: center; justify-content: center; margin: 0 auto;"> 金 属 標 ・ 鋸 ・ 木 杭 </div> <p style="text-align: center; margin-top: 10px;">キザミ</p>	<p style="font-size: 24px; font-weight: bold;">中</p> <p style="font-size: 24px; font-weight: bold;">区</p> <p style="font-size: 24px; font-weight: bold;">山</p> <p style="font-size: 24px; font-weight: bold;">下</p> <p style="font-size: 24px; font-weight: bold;">町</p> <p style="font-size: 24px; font-weight: bold;">一</p> <p style="font-size: 24px; font-weight: bold;">八</p> <p style="font-size: 24px; font-weight: bold;">五</p> <p style="font-size: 24px; font-weight: bold;">番</p> <p style="font-size: 24px; font-weight: bold;">地</p> <p style="font-size: 24px; font-weight: bold;">先</p>
<p style="font-size: 36px; font-weight: bold;">要 図</p>			



線番号	点番号	標識ノ種類	所在地
II 385	52	<div style="border: 1px solid red; border-radius: 50%; width: 100px; height: 100px; display: flex; align-items: center; justify-content: center; margin: 0 auto;"> 金属標・鋸・木杭 </div> <p style="text-align: center; margin-top: 10px;">キザミ</p>	<p style="font-size: 24px; font-weight: bold;">中区山下町八〇―一番地先</p>
要 図			

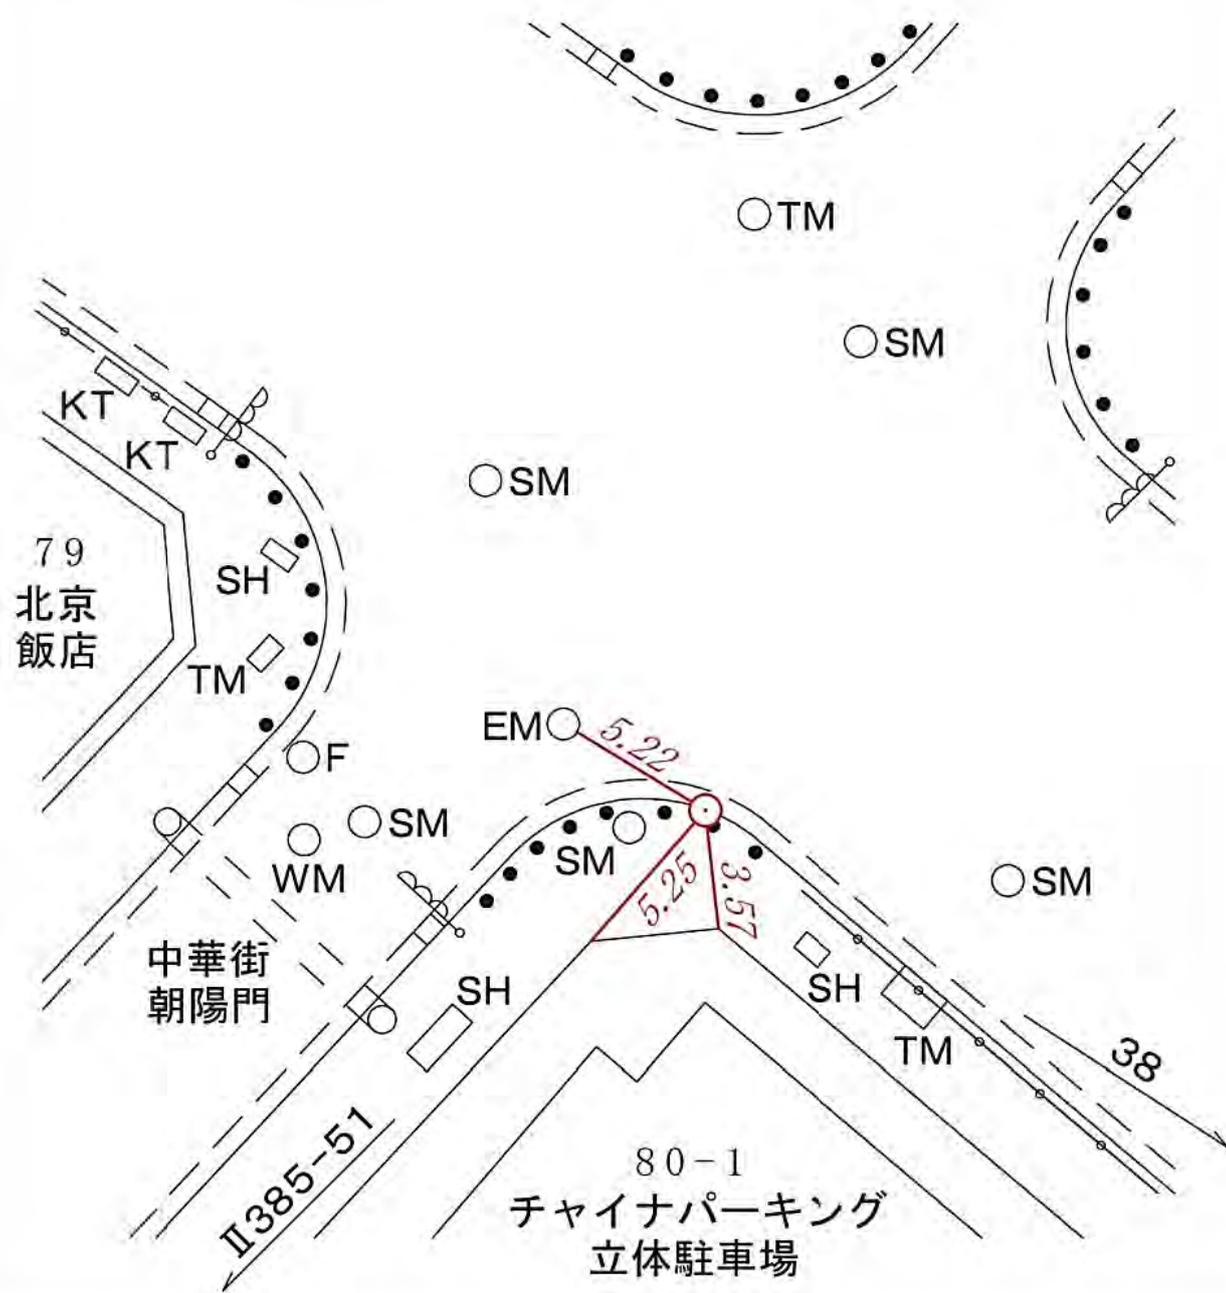

線番号	点番号	標識ノ種類	所在地
II 385	53	<div style="border: 1px solid red; border-radius: 50%; width: 60px; height: 60px; display: flex; align-items: center; justify-content: center; margin: 0 auto;"> 金属標・鋸・木杭 </div> <p style="text-align: center;">キザミ</p>	<p>中区千歳町三―二番地先</p>
要 図			



線番号

点番号

標識ノ種類

所在地

II 385

54

金属標・鋸・木杭

キザミ

南区万世町一丁目一八一番地先

要 図




線番号	点番号	標識ノ種類	所在地
-----	-----	-------	-----

II 385	55
--------	----


<p style="text-align: center;">金属標・鋸・木杭</p> <p style="text-align: center;">キザミ</p>
--

要 図

南区真金町二丁目二一―一 番地先

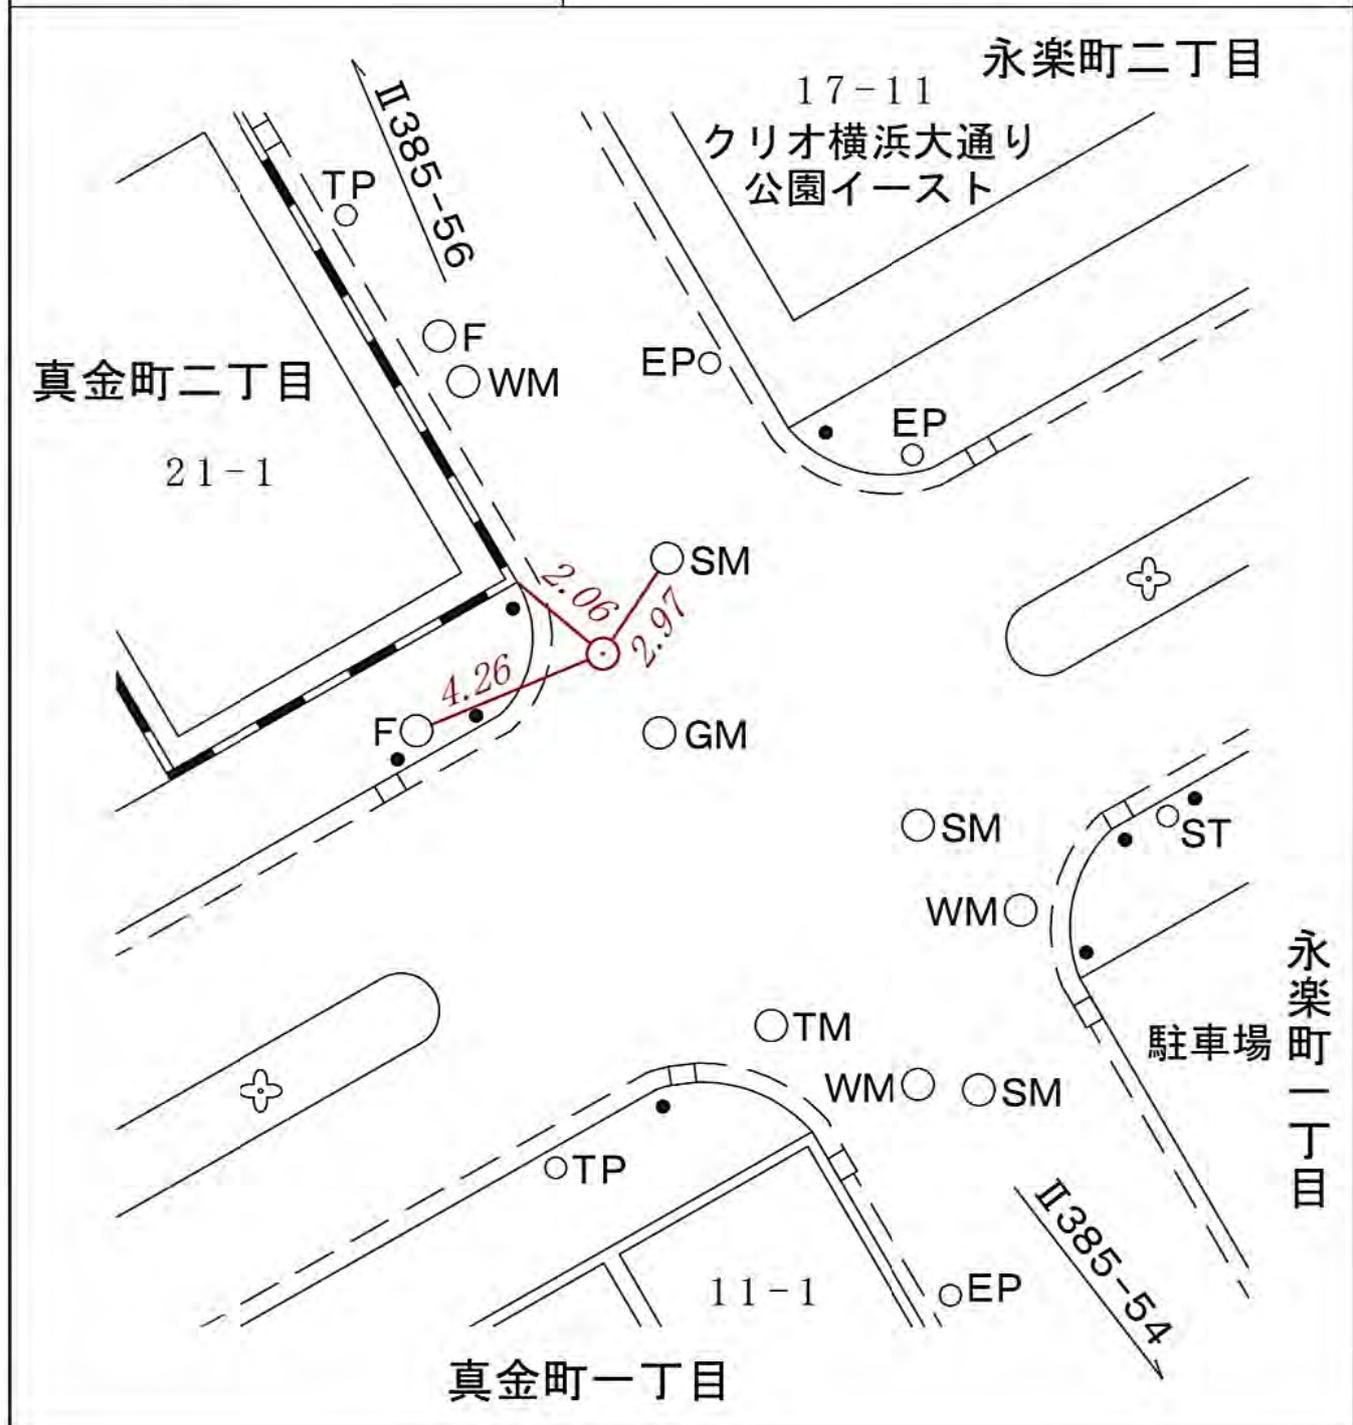

線番号	点番号	標識ノ種類	所在地
II 385	57	<div style="border: 1px solid red; border-radius: 50%; width: 60px; height: 60px; display: flex; align-items: center; justify-content: center; margin: 0 auto;"> ● ● ● </div> <p style="text-align: center; margin-top: 10px;">キザミ</p>	<p style="font-size: 24px; margin: 0;">中区弥生町一丁目一四―八番地先</p>
要 図			

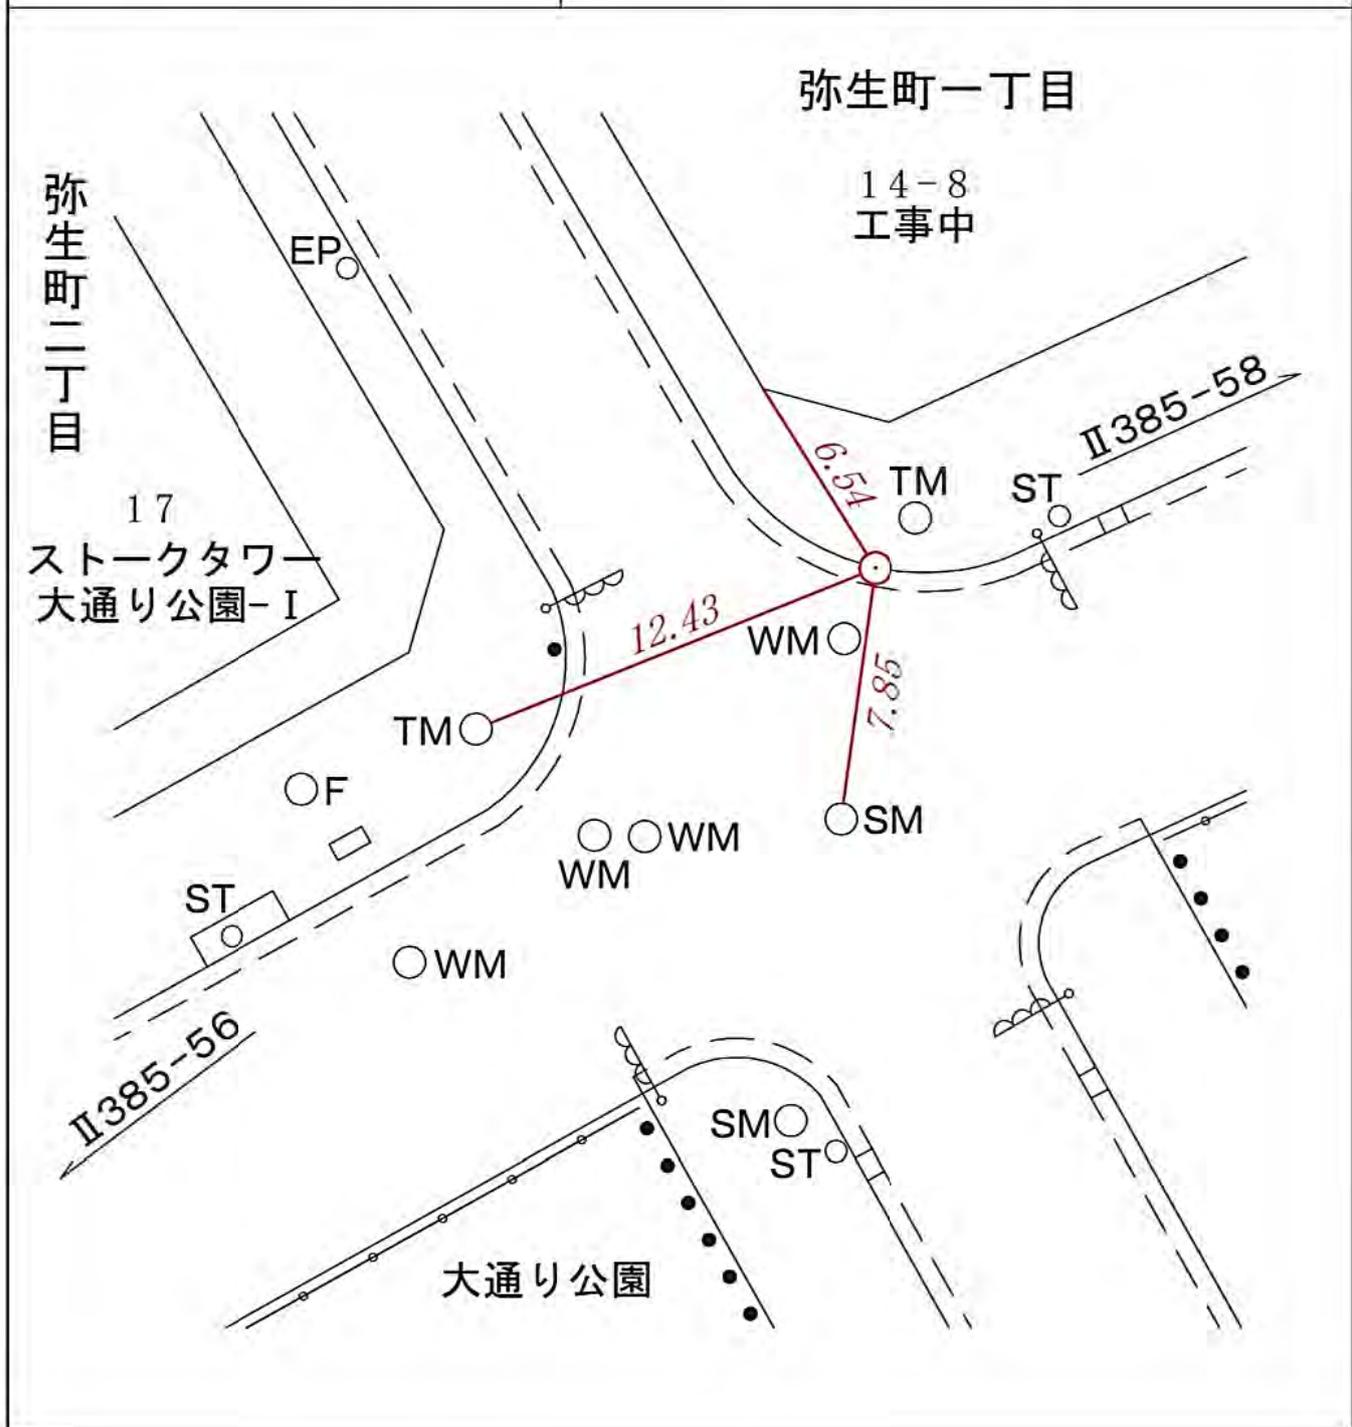

所在地

中区長者町五丁目五三番地先

標識ノ種類

金属標・鋸・木杭

キザミ


点番号

58

線番号

II 385

要 図

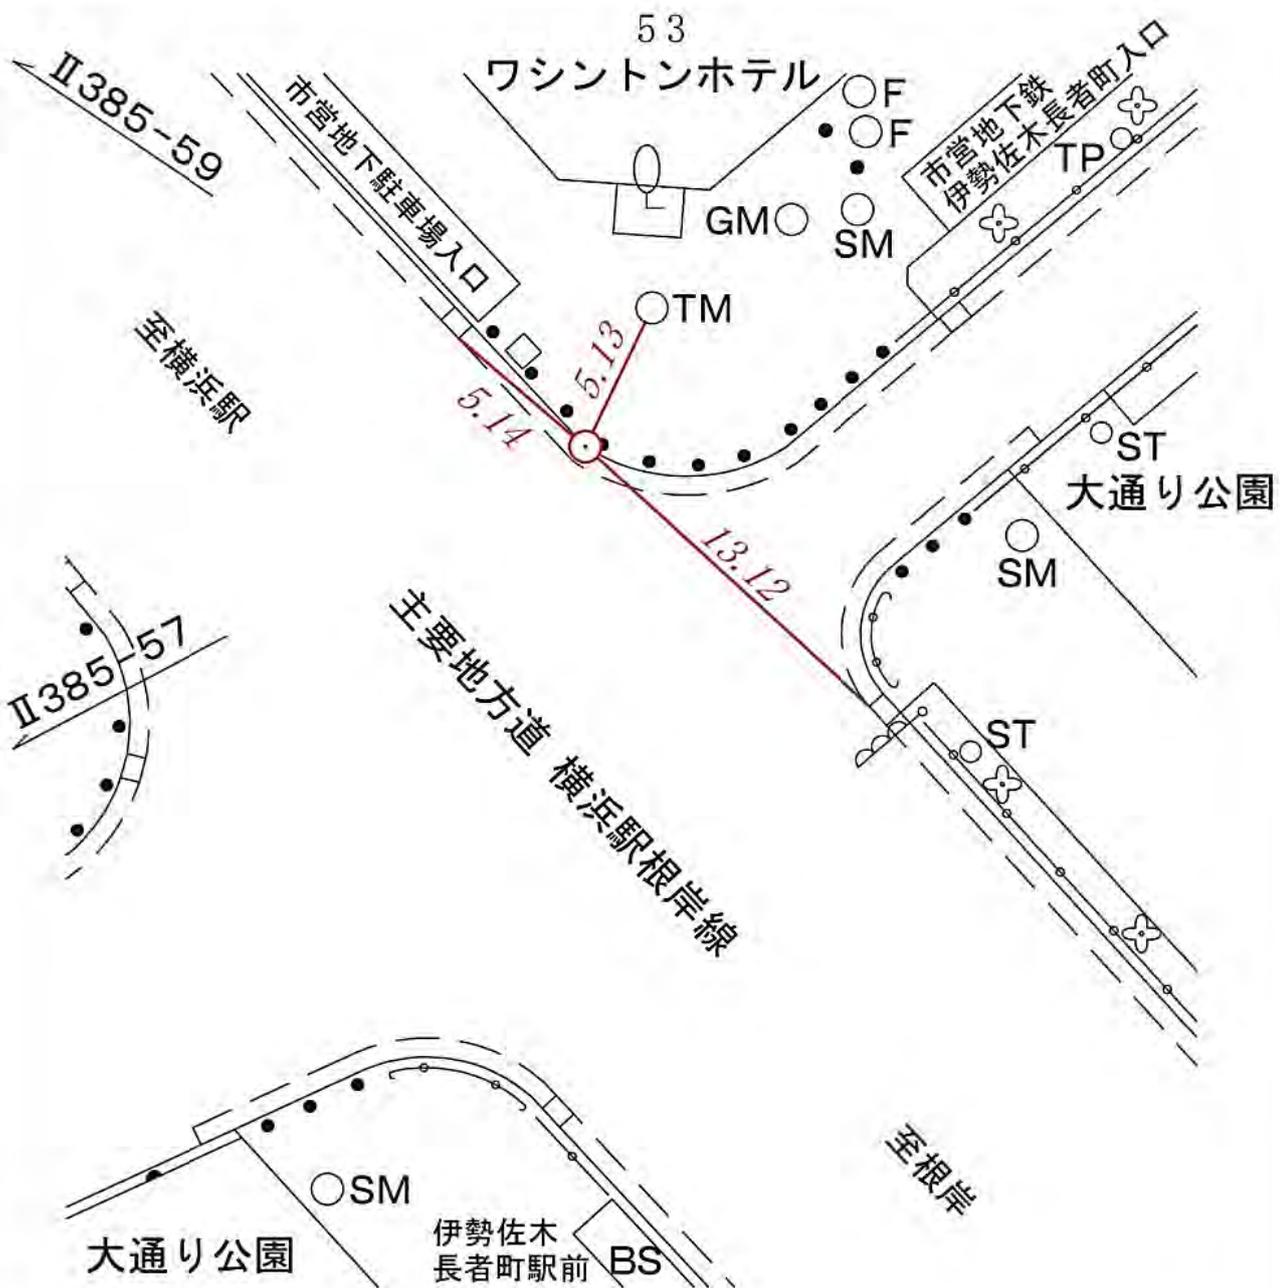

線番号	点番号	標識ノ種類	所在地
II 385	59	<div style="border: 1px solid red; border-radius: 50%; width: 60px; height: 60px; display: flex; align-items: center; justify-content: center; margin: 0 auto;"> 金 </div> 金属標・鋌・木杭 キザミ	中区長者町七丁目一一二番地先
<div style="font-size: 36px; font-weight: bold; letter-spacing: 10px;">要 図</div>			



所在地

南区八幡町1番2地先

標識ノ種類

木杭。標石。刻印

鋳。鑄物杭 金屬標


点番号

1

線番号

II 386

要 図

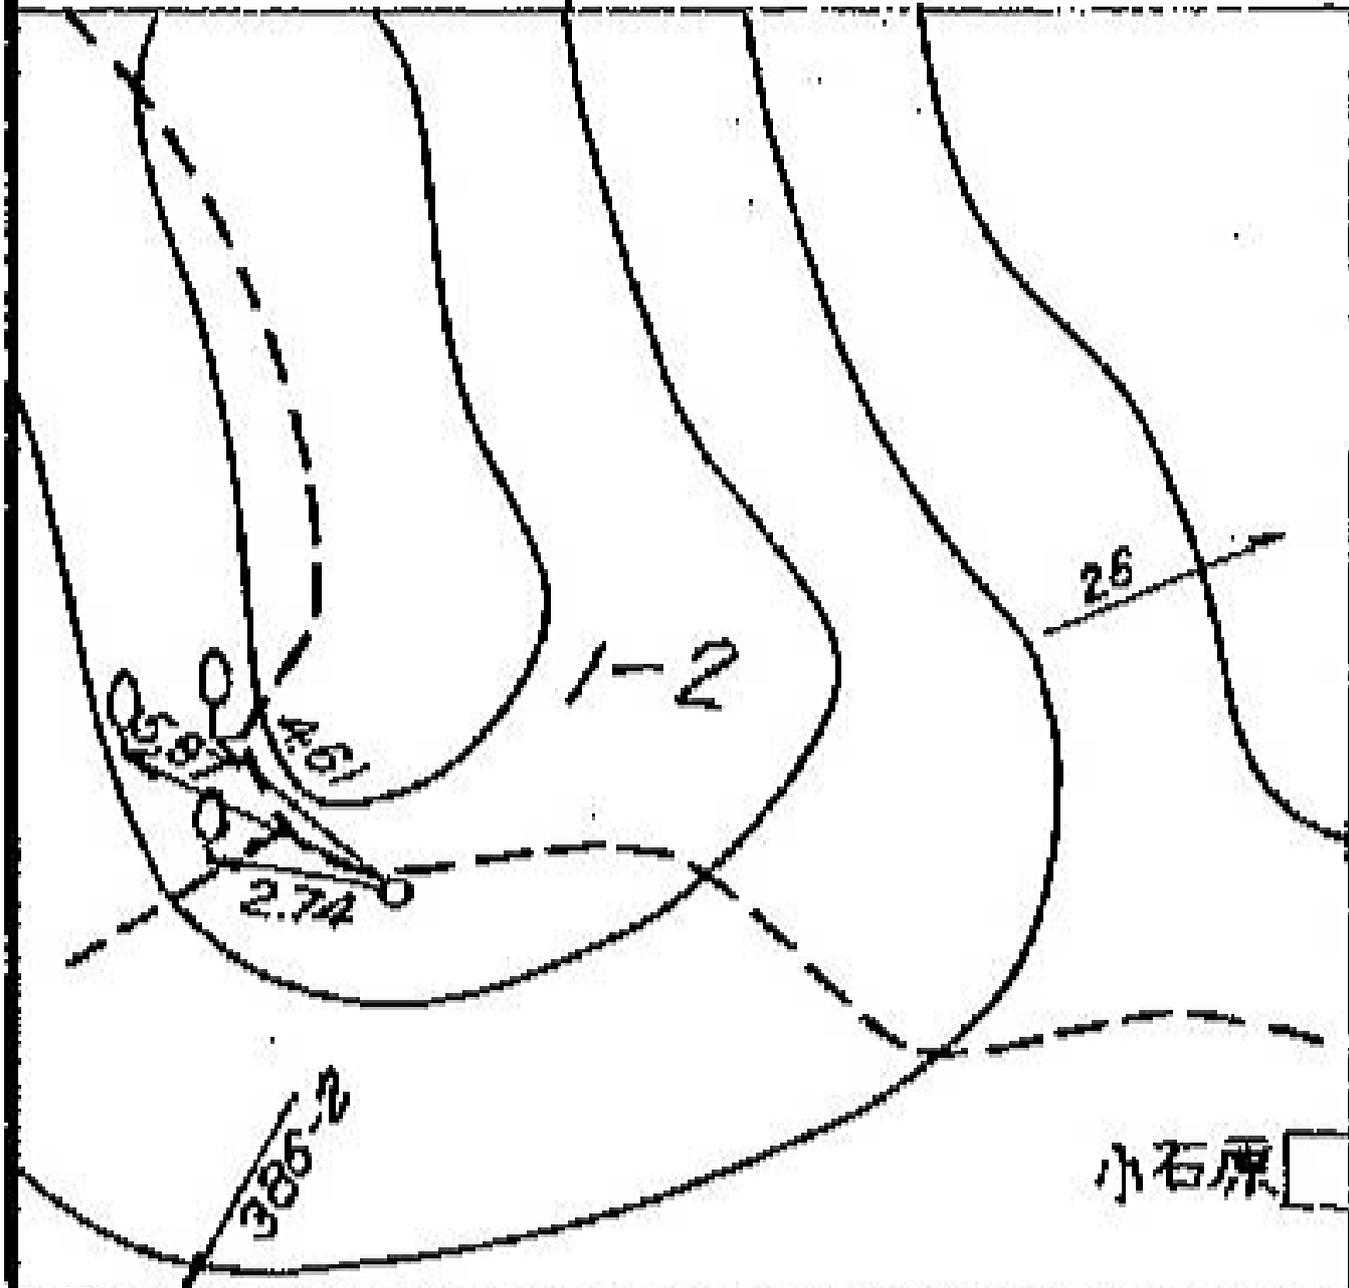

所在地
南区八幡町70番地先

標識ノ種類

木杭。標石。刻印

鉄。鑄物杭 (金線標)

線番号

II 386

点番号

2

要


☒

駐車場
70

松田
豆腐店



線番号	点番号	標識ノ種類	所在地
Ⅱ386	4	木杭。標石。刻印	南区八幡町68番
要図		鉄。鑄物杭 (金属標)	地先

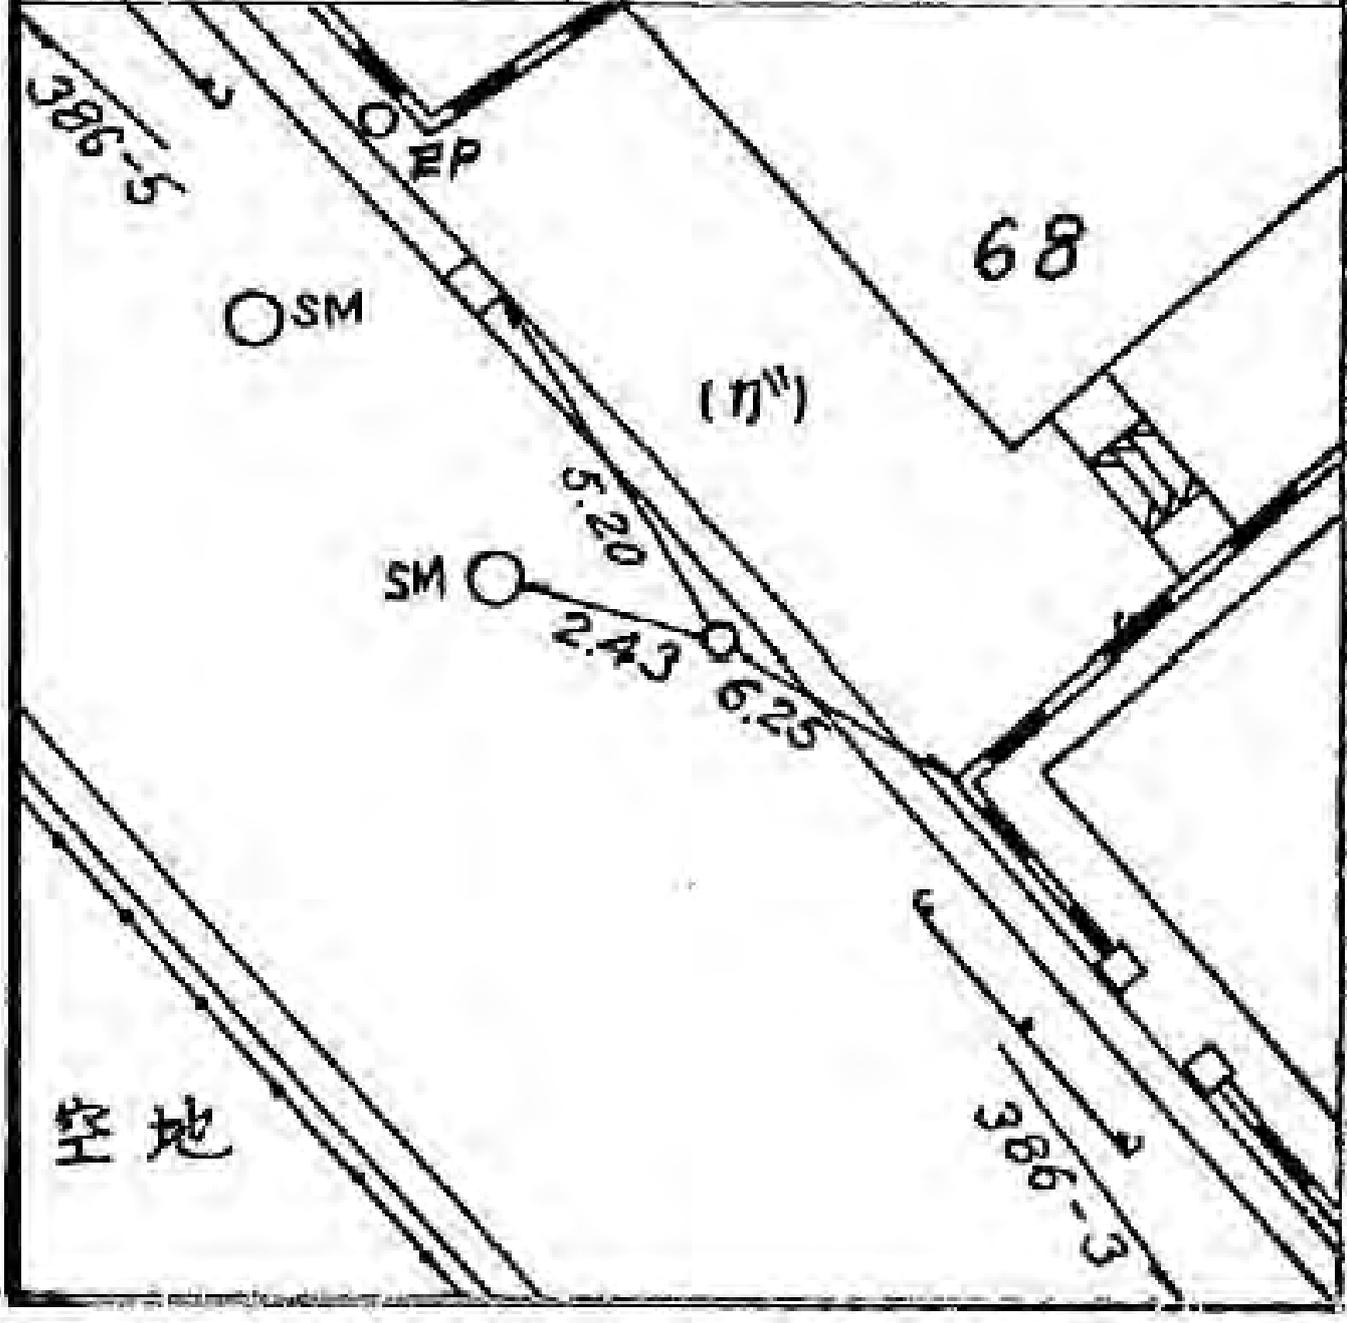

所在地

南区中村町三丁目204番1地先

標識ノ種類

木杭・標石・刻印

鋳・鑄物杭 金属標


点番号

5

線番号

Ⅱ386

要

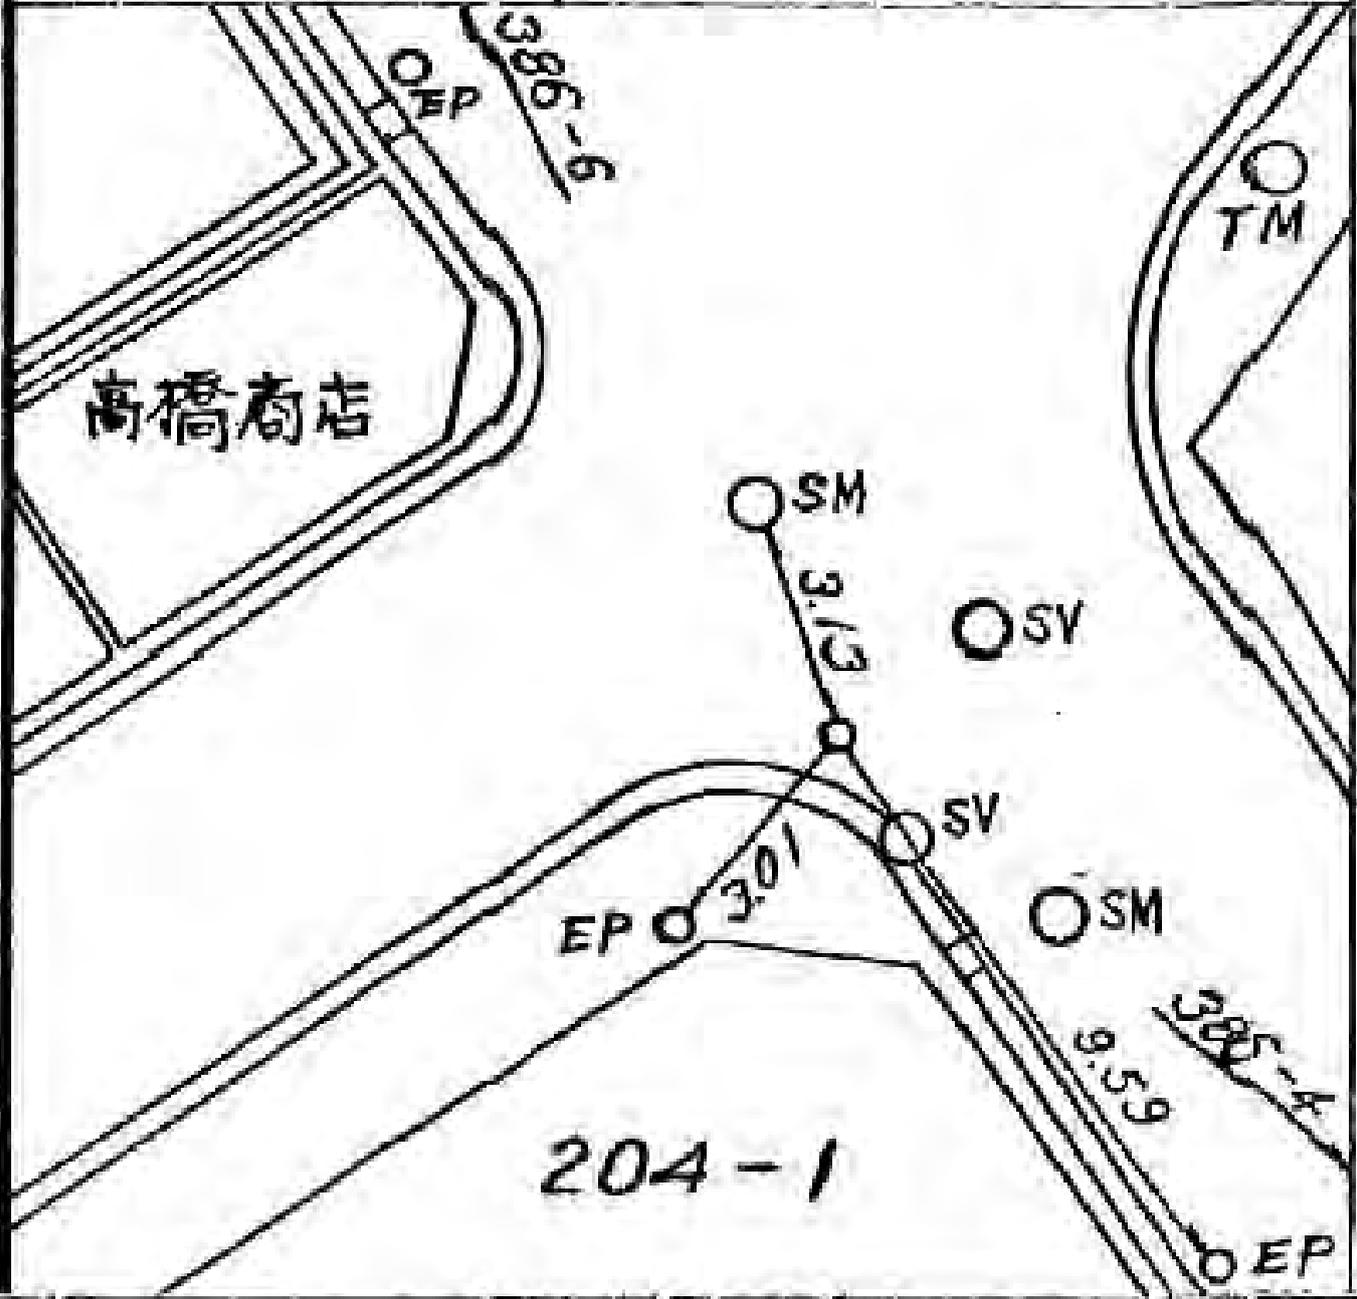

所在地

南区中村町三丁目190番14地先

標識ノ種類

木杭・標石・刻印

鎮・鋳物杭 (金属標)

点番号


6

線番号

II386

要

図

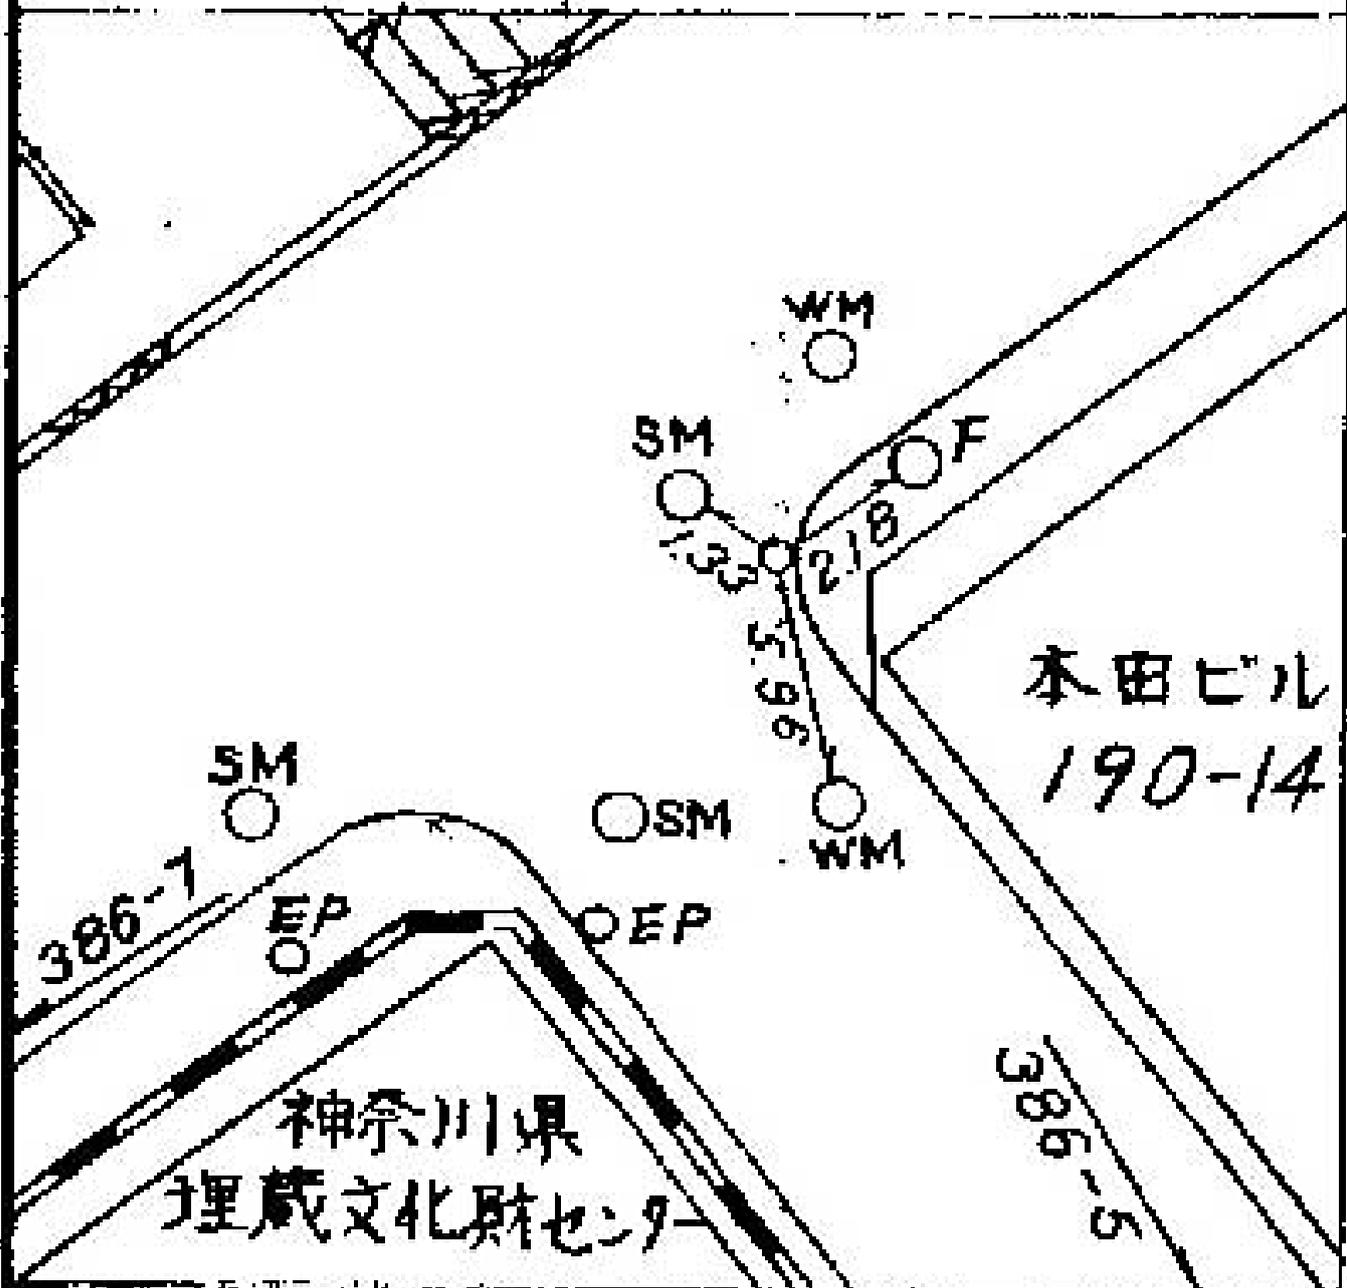

所在地

南区中村町四丁目269番1地先

標識 / 種類

木杭。標石。刻印

鋳。鑄物杭 (金属標)


点番号

7

線番号

II386

要 図

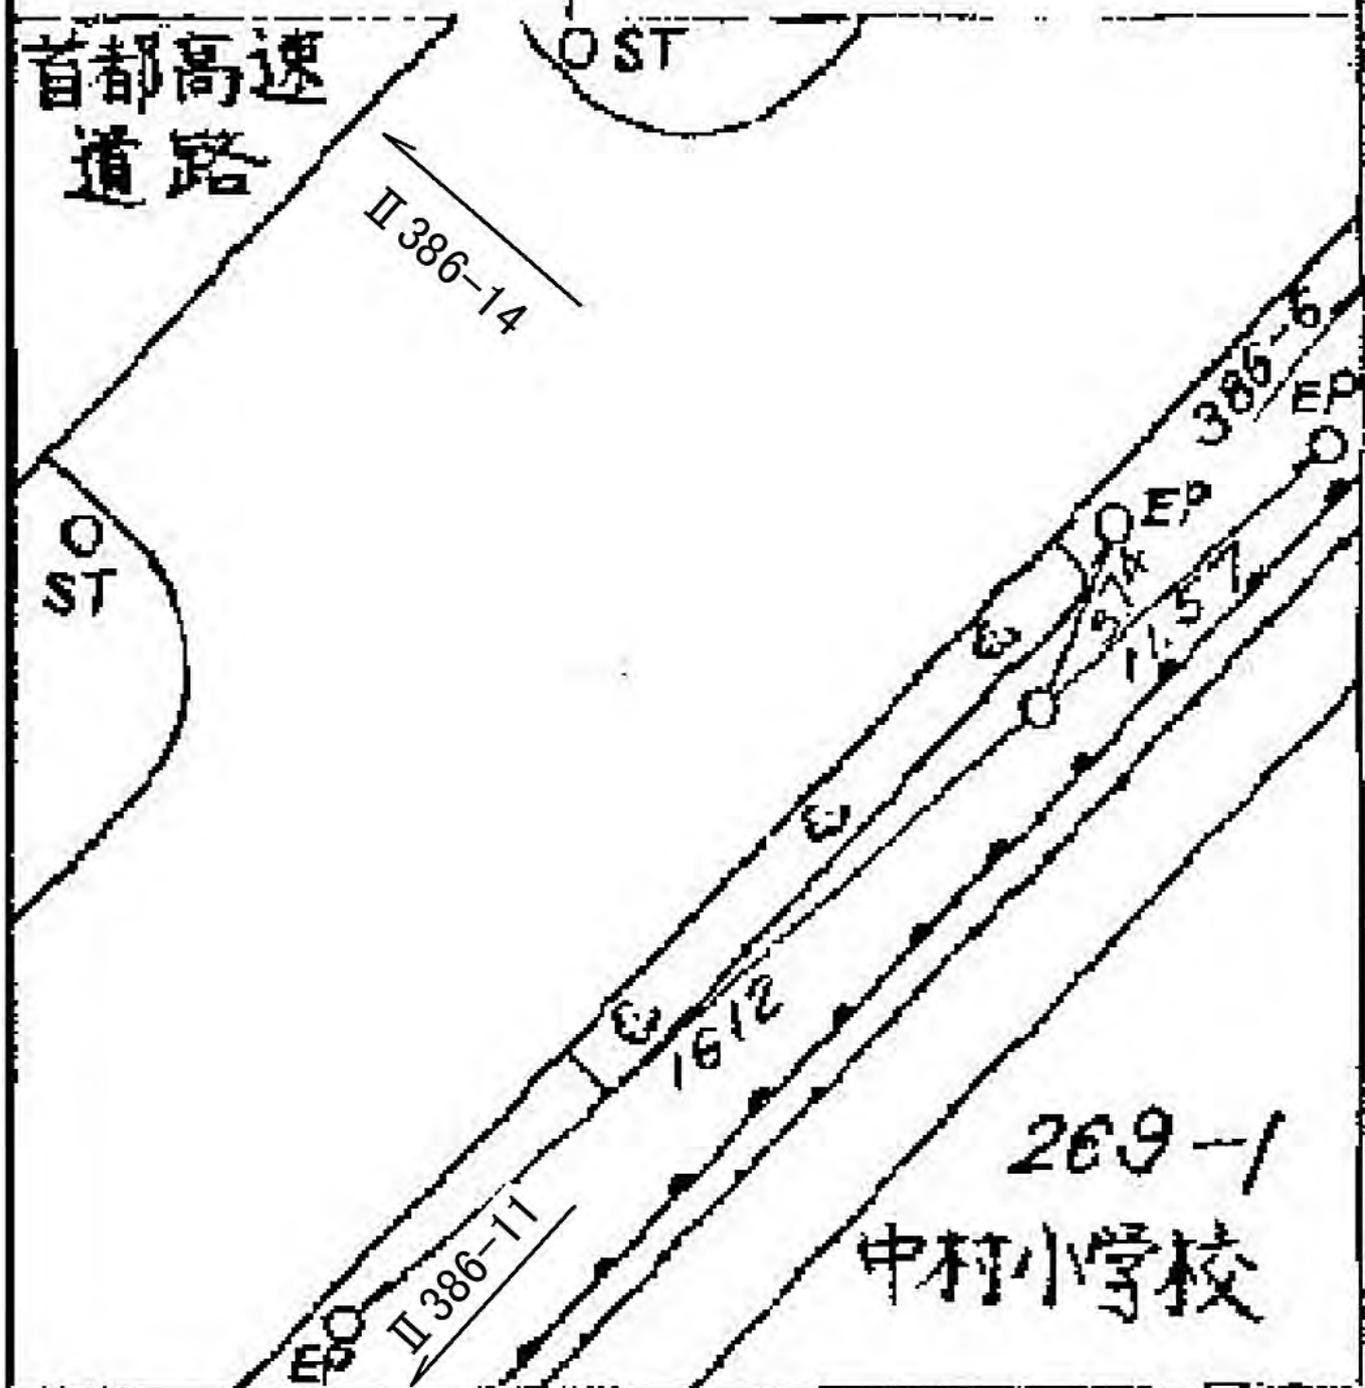

所在地

南区高根町四丁目34番1地先

標識ノ種類

木杭。標石。刻印

鋌。鑄物杭 (金属標)

線番号


点番号

Ⅱ386

9

要

図

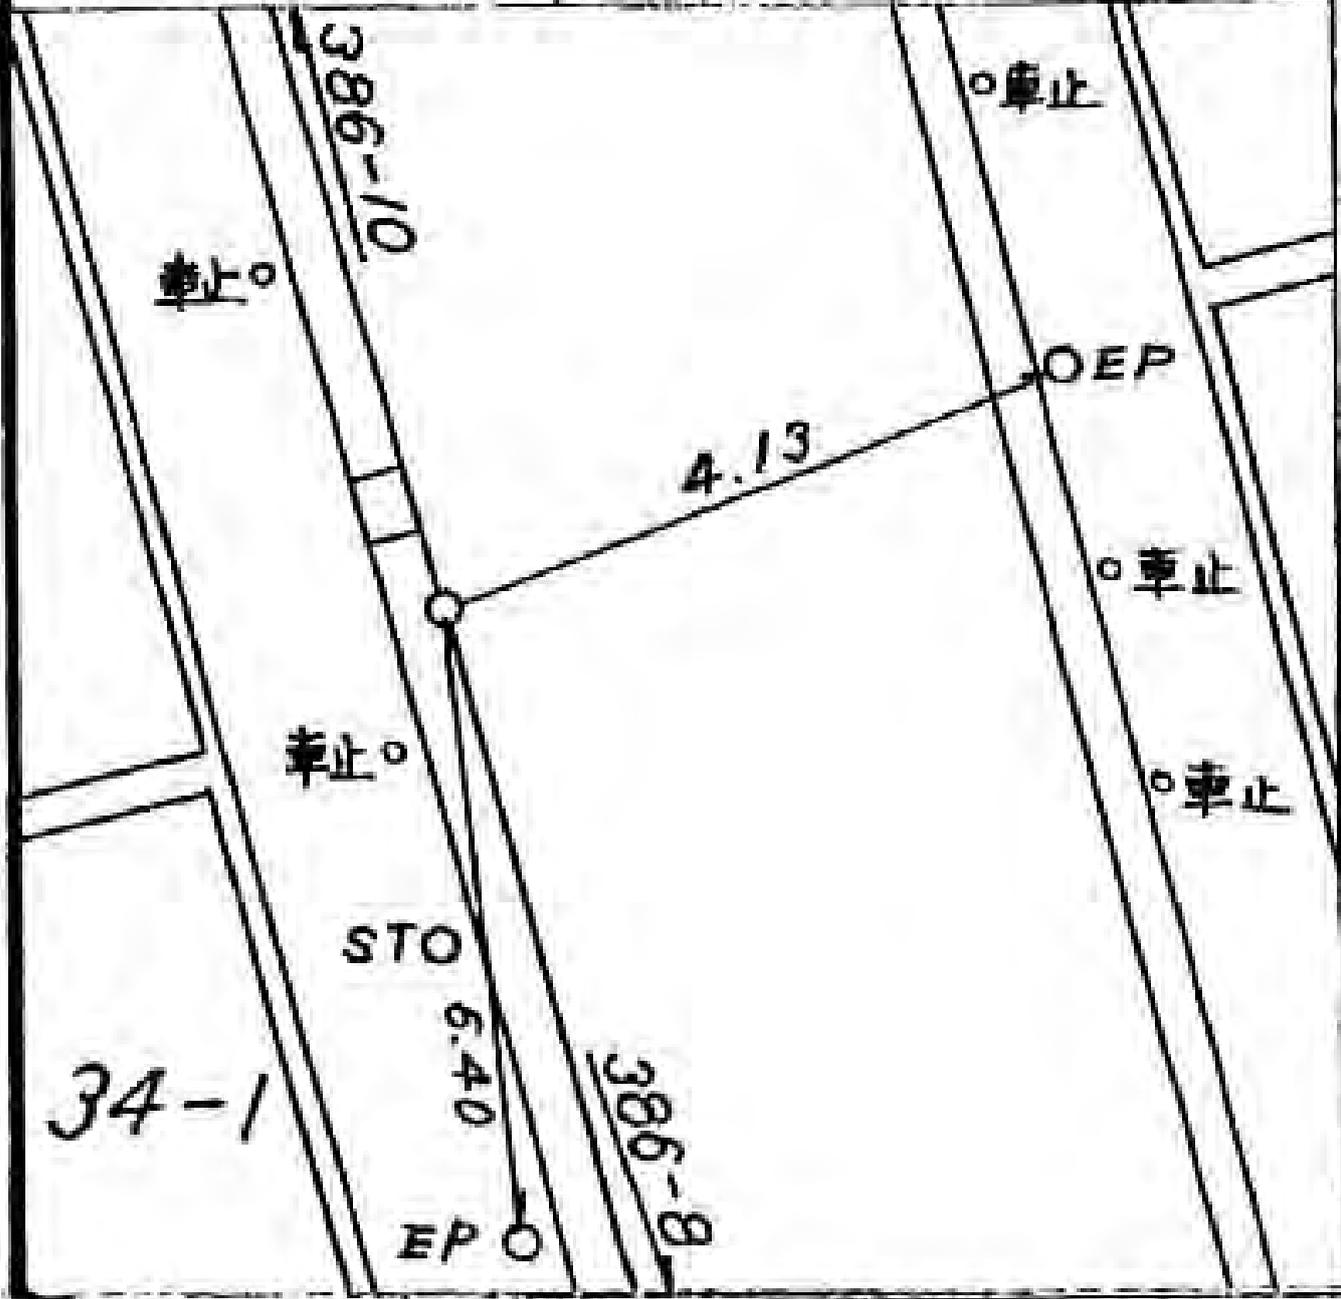

所在地
中区曙町五丁目72番1地先

標識ノ種類

木杭。標石。刻印

鋌。鑄物杭 (金属標)

線番号


Ⅱ386

点番号


10

要

☒

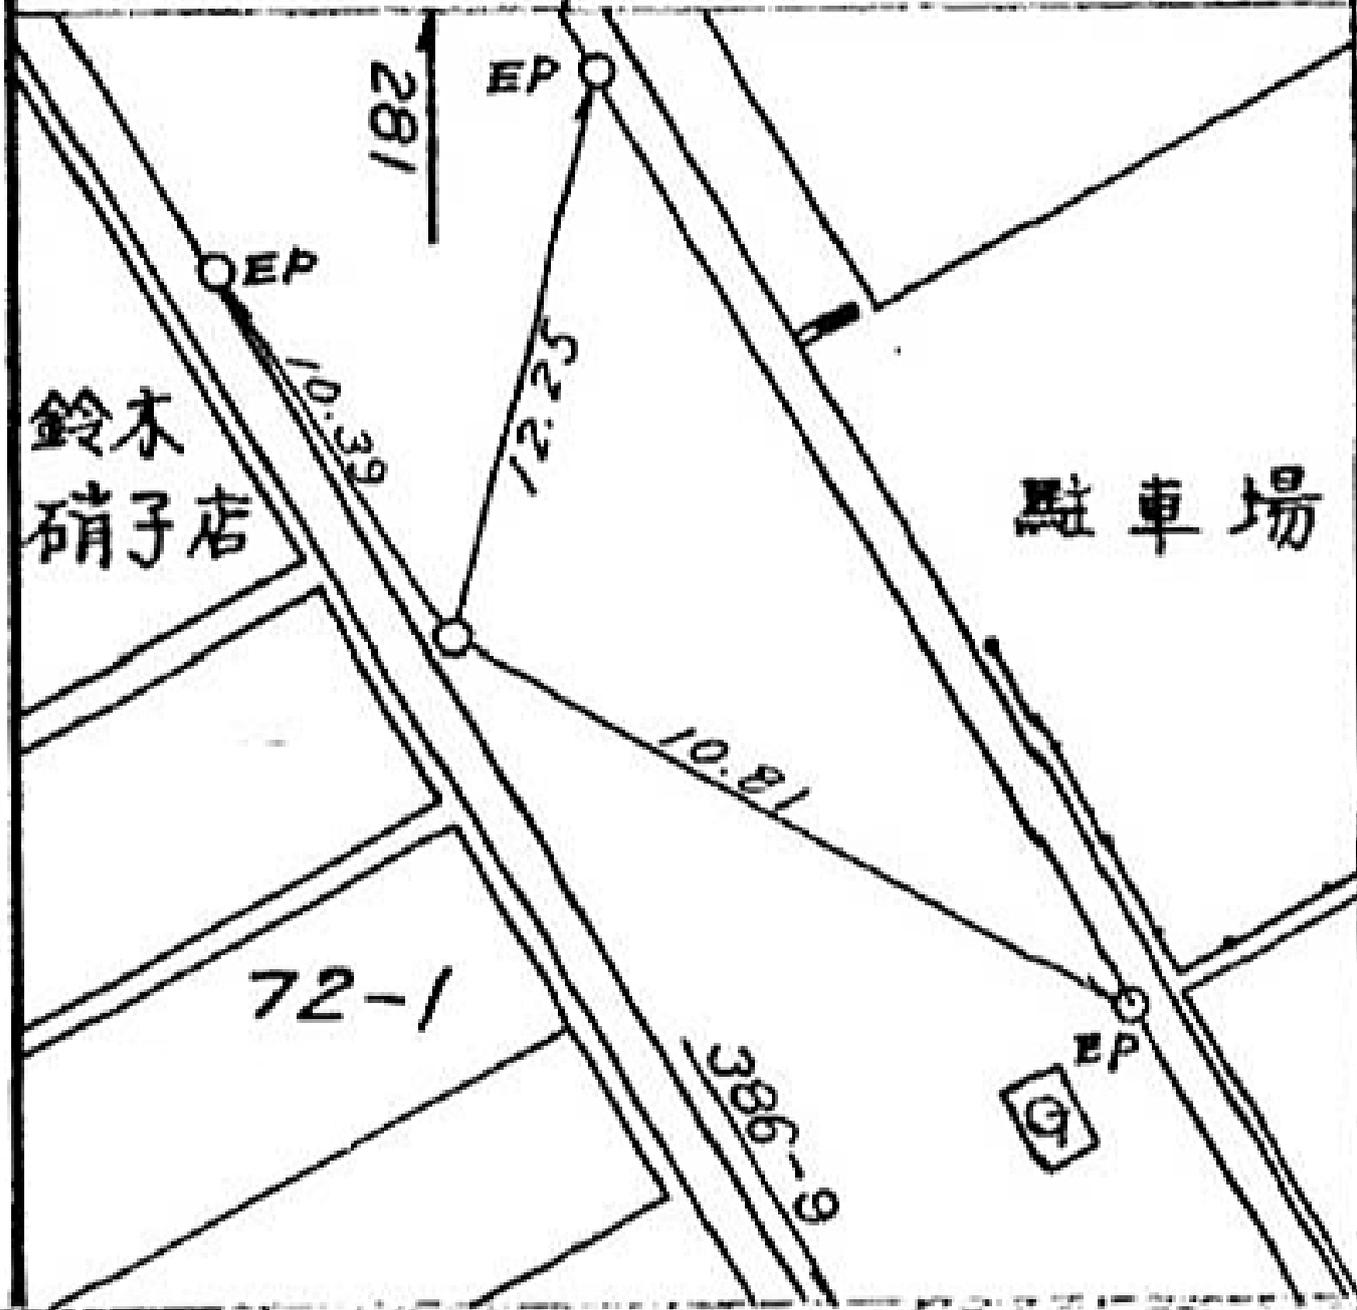

線番号	点番号	標識ノ種類	所在地
II 386	11	木杭。標石。刻印	南区中村町四丁目270番1地先
要	図	鎮。鑄物杭 委置標	

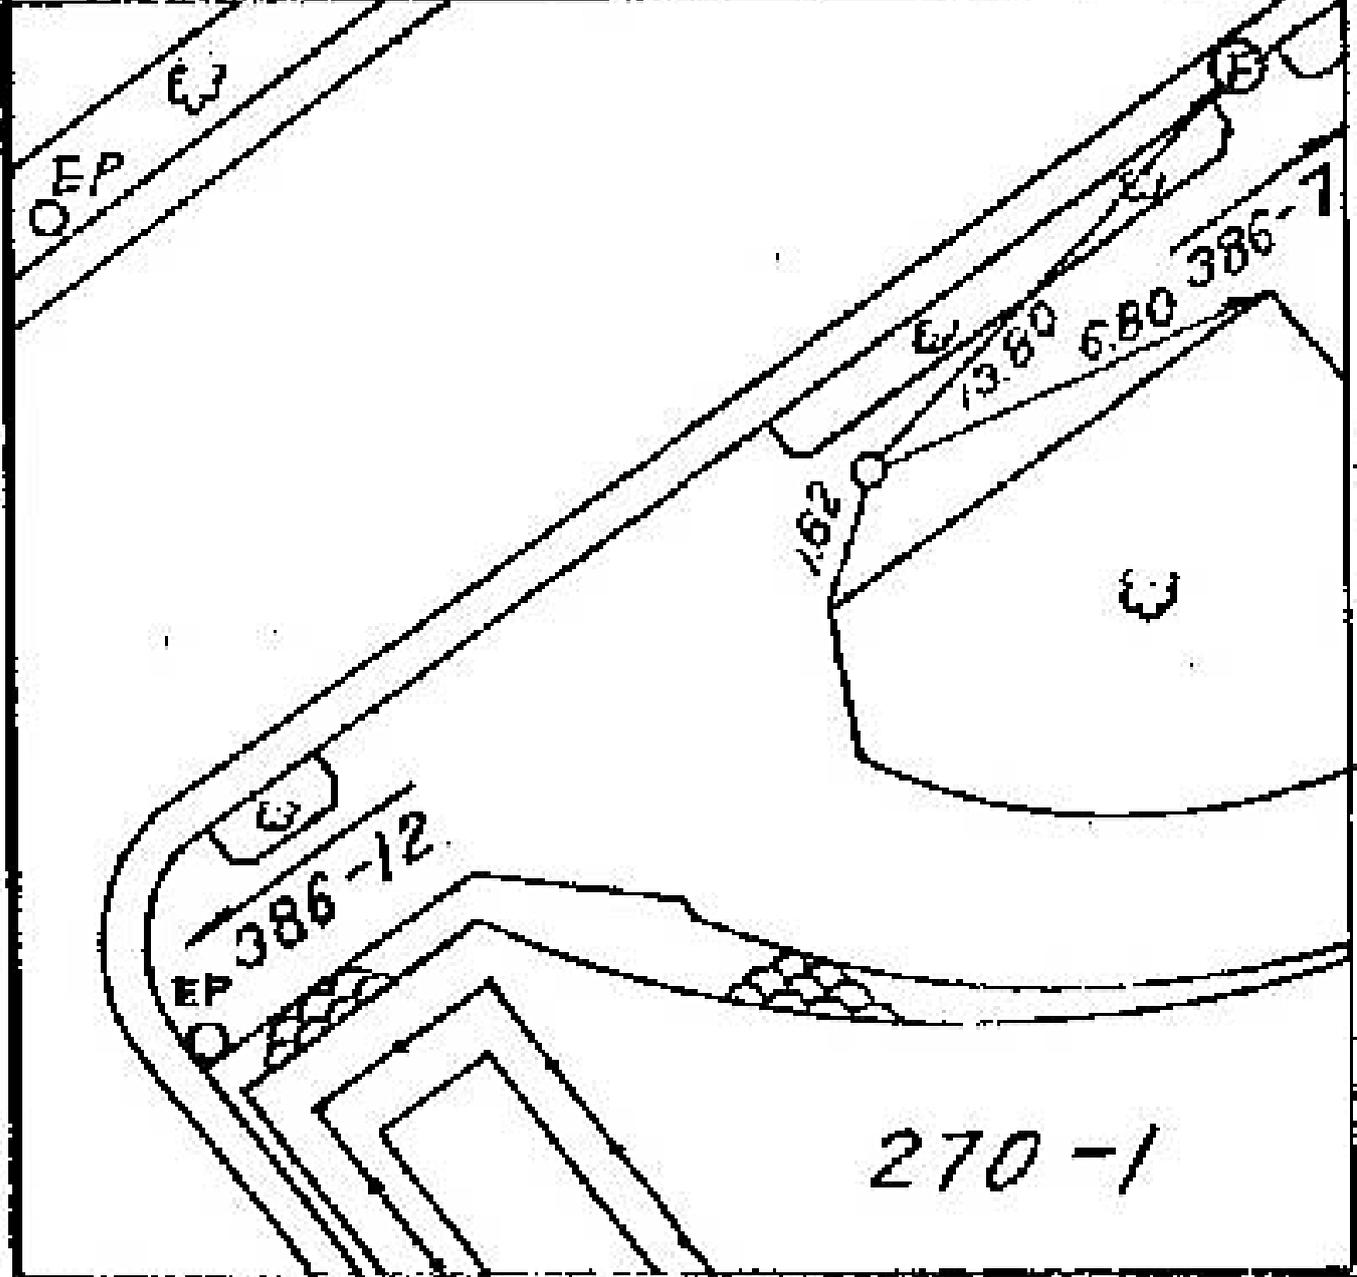

所在地

南区中村町四丁目
277番18地先

標識ノ種類

木杭。標石。刻印

鎮。鑄物杭 **金属標**

線番号

点番号


Ⅱ 386

12

要

図

久良岐橋

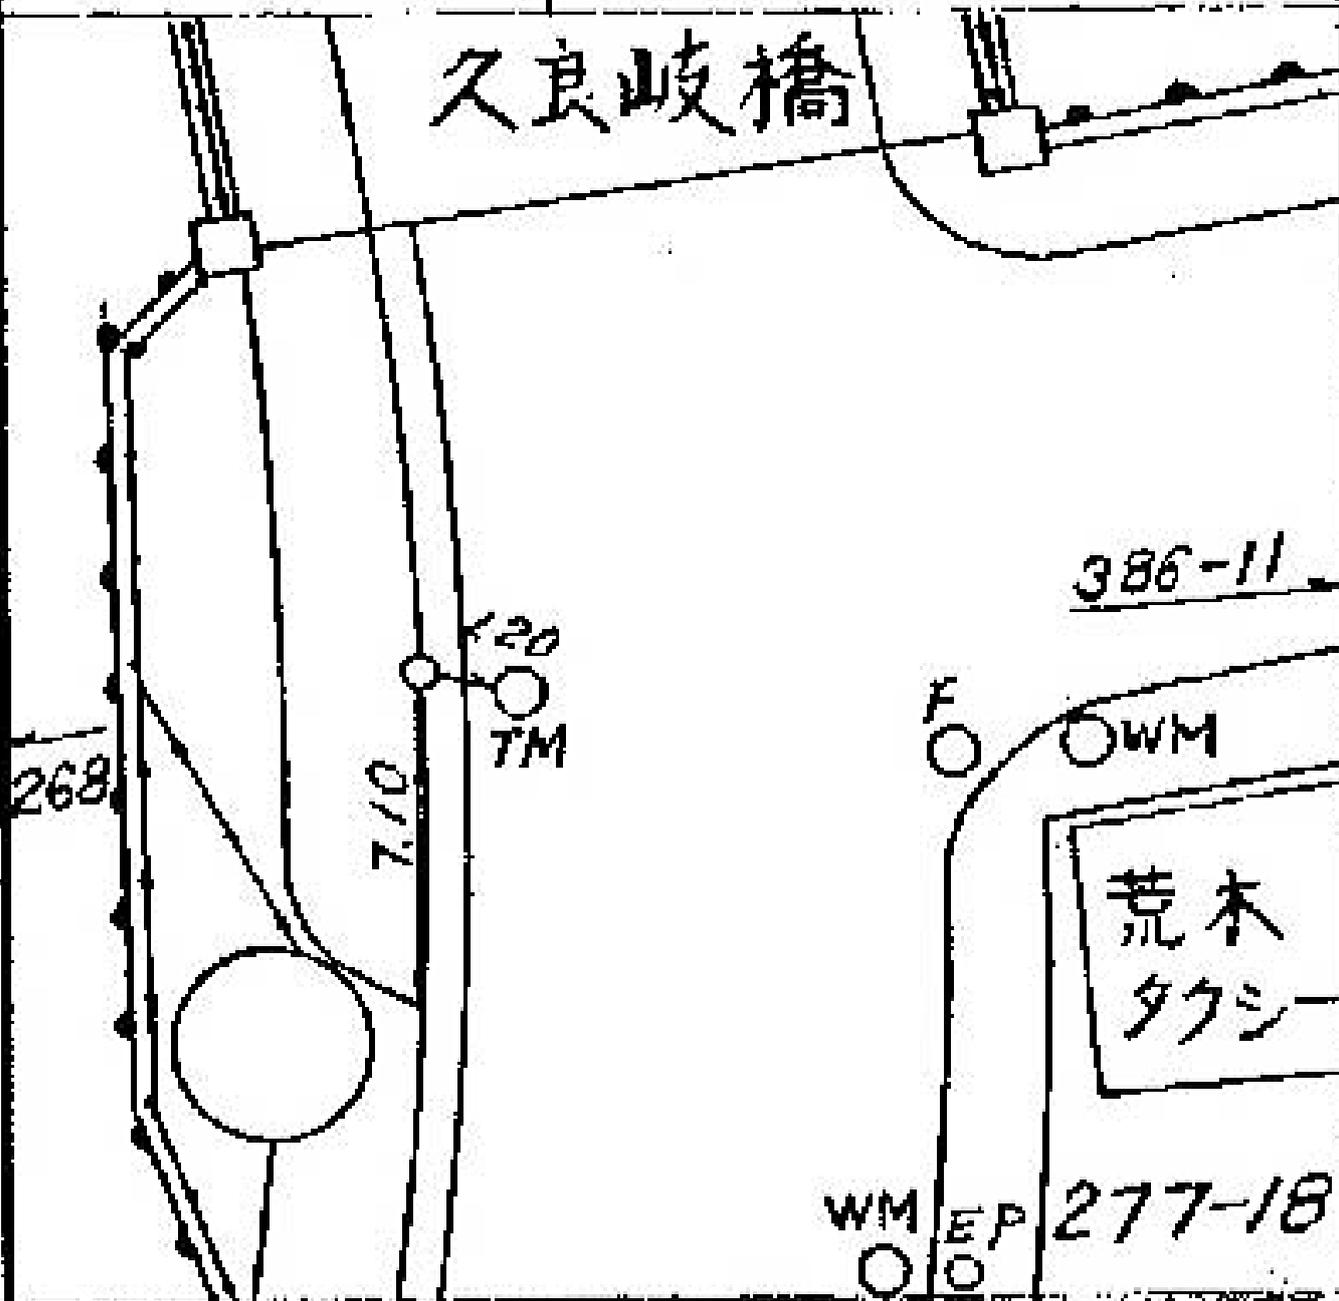

所在地

南区中村町四丁目二八三一―一番地先

標識ノ種類

金属標・鋏・木杭

キザミ

点番号


13

線番号

II 386

要

図

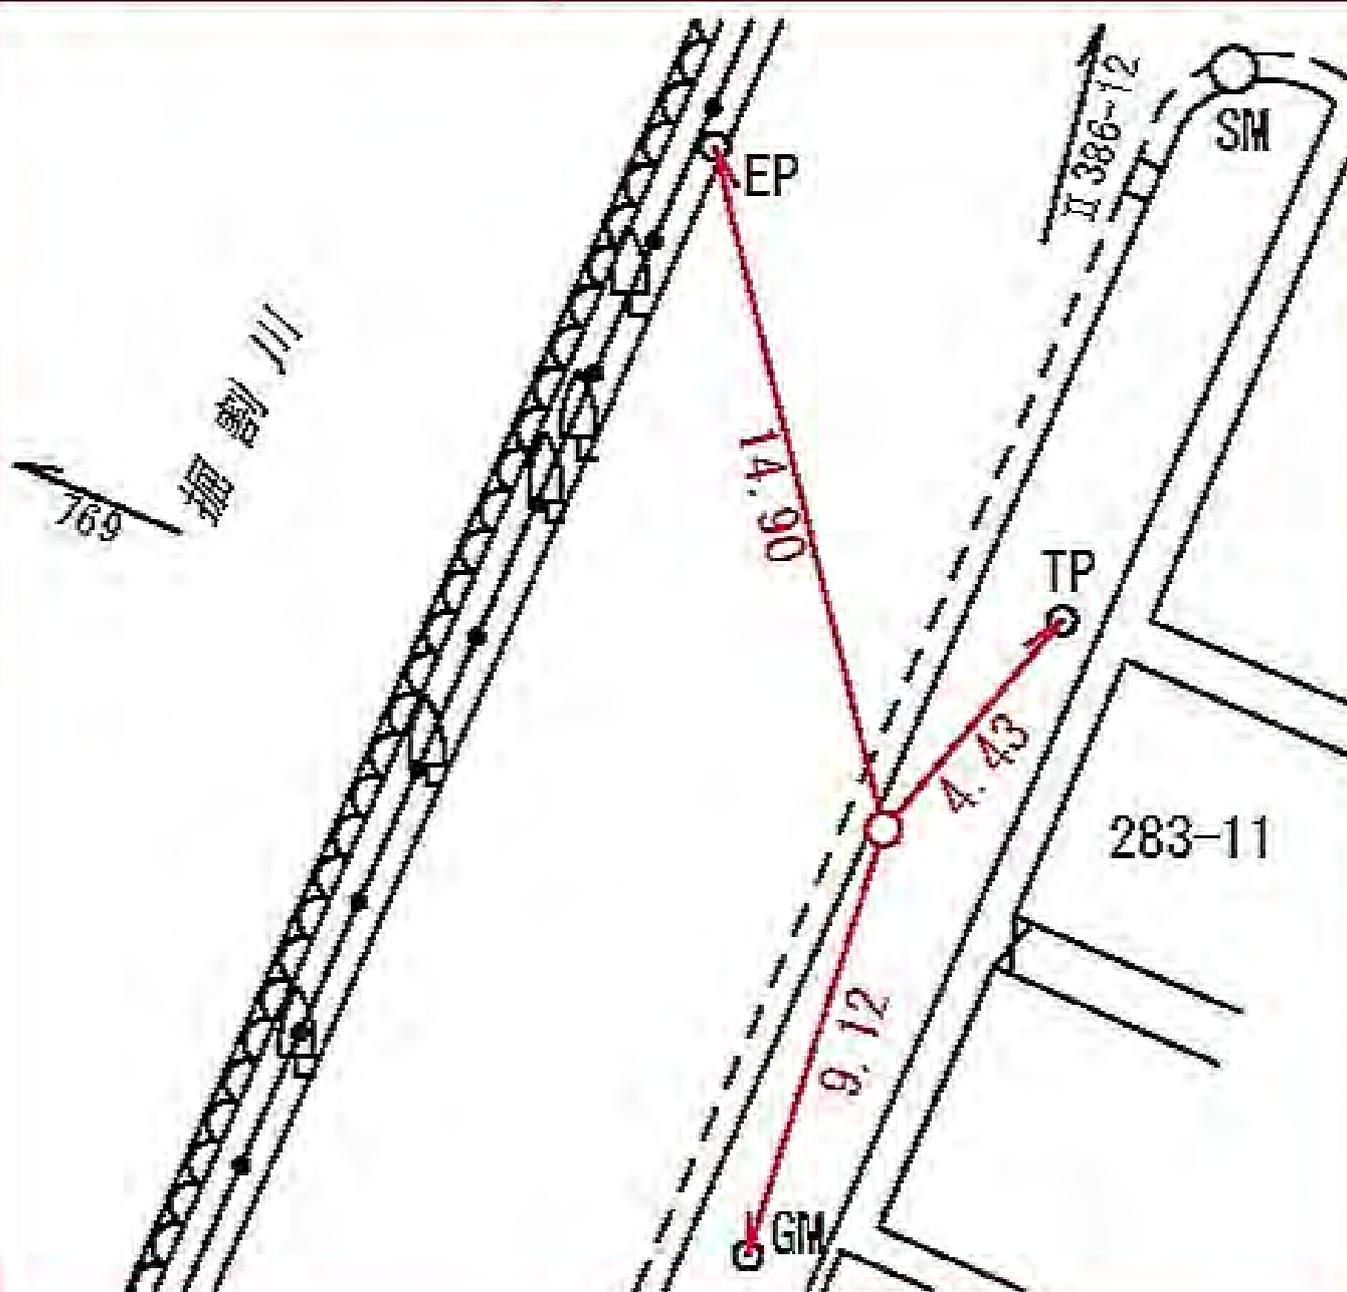

線番号	点番号	標識ノ種類	所在地
-----	-----	-------	-----

II 386	14
--------	----


<p style="text-align: center;"> 金属標・鋸・木杭 キザミ </p>
--

要 図

南区白妙町三丁目三四一丸番地先



線番号	点番号	標識ノ種類	所在地
II 386	15	<div style="border: 1px solid red; border-radius: 50%; width: 60px; height: 60px; display: flex; align-items: center; justify-content: center; margin: 0 auto;"> 金属標・鋸・木杭 </div> <p style="text-align: center;">キザミ</p>	南区高根町三丁目一七―二一番地先
要 図			

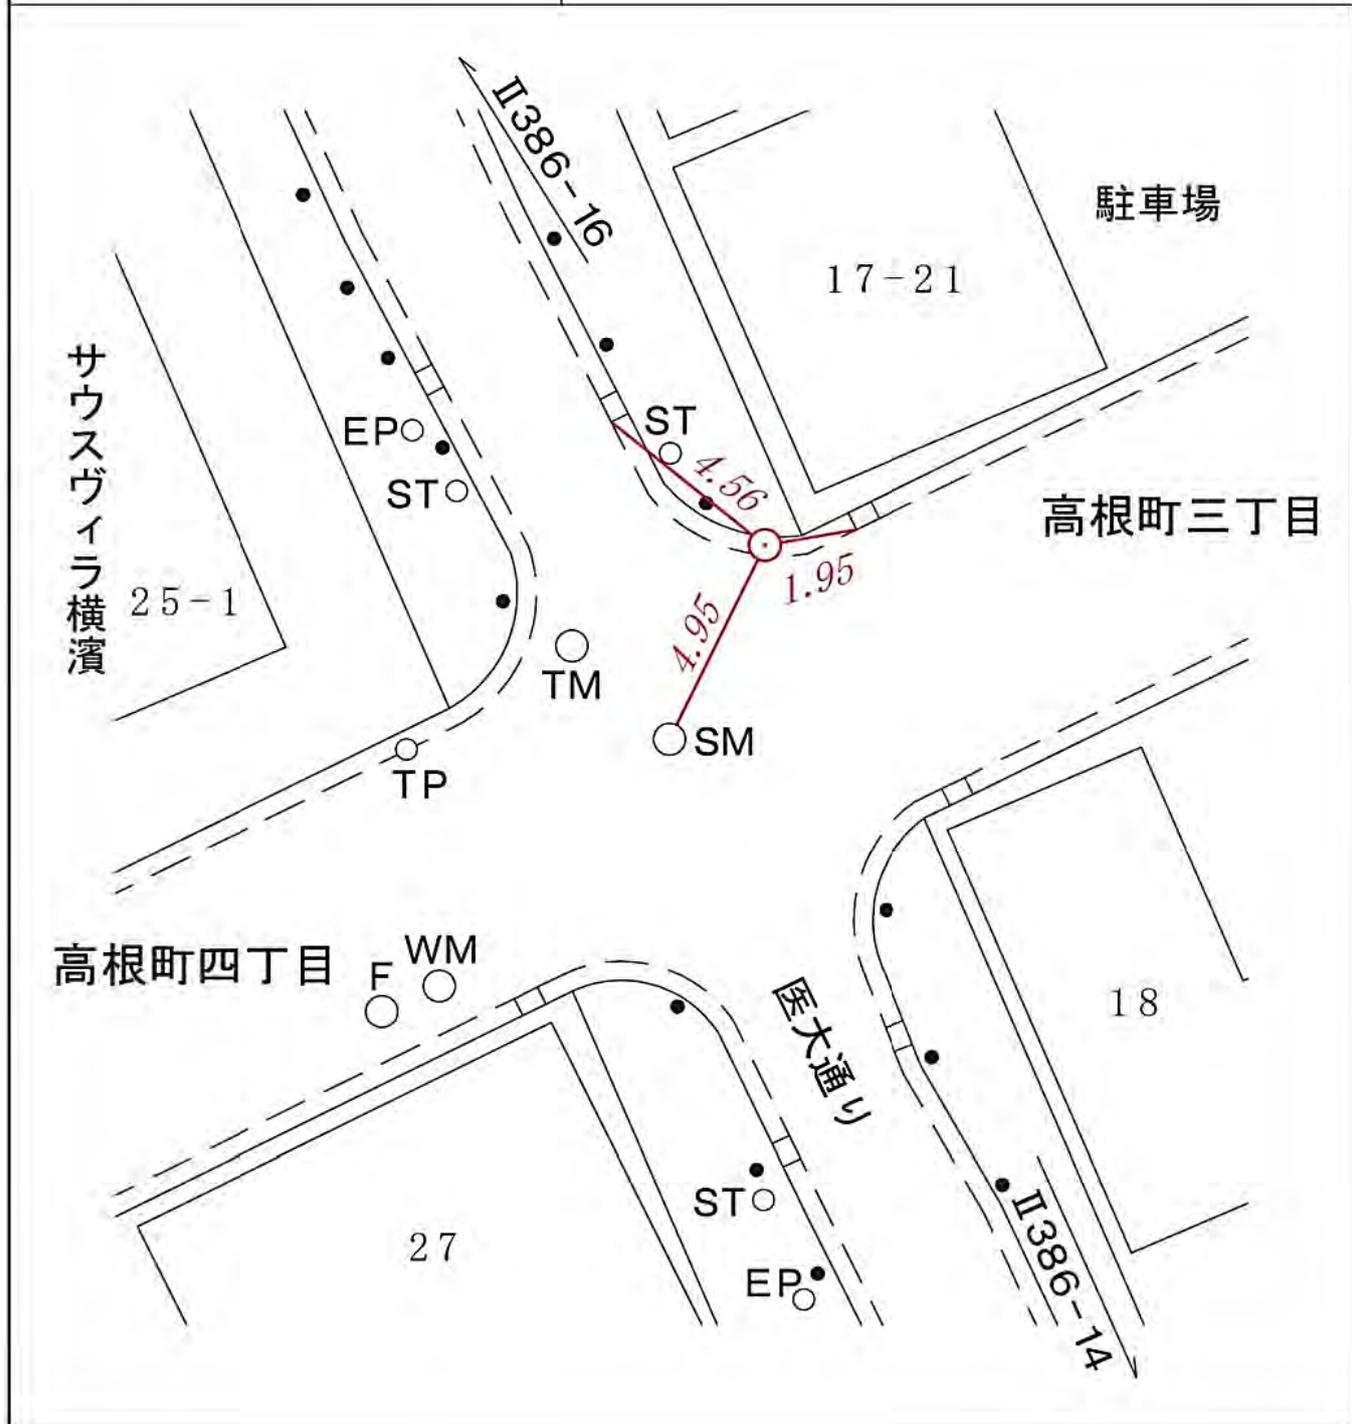

所在地

南区南太田町二丁目146番地先

標識ノ種類

木杭。標石。刻印

釘。鑄物杭 (金属標)

線番号

点番号

II387


7

要



駐車場

ルビ-ハイム
146

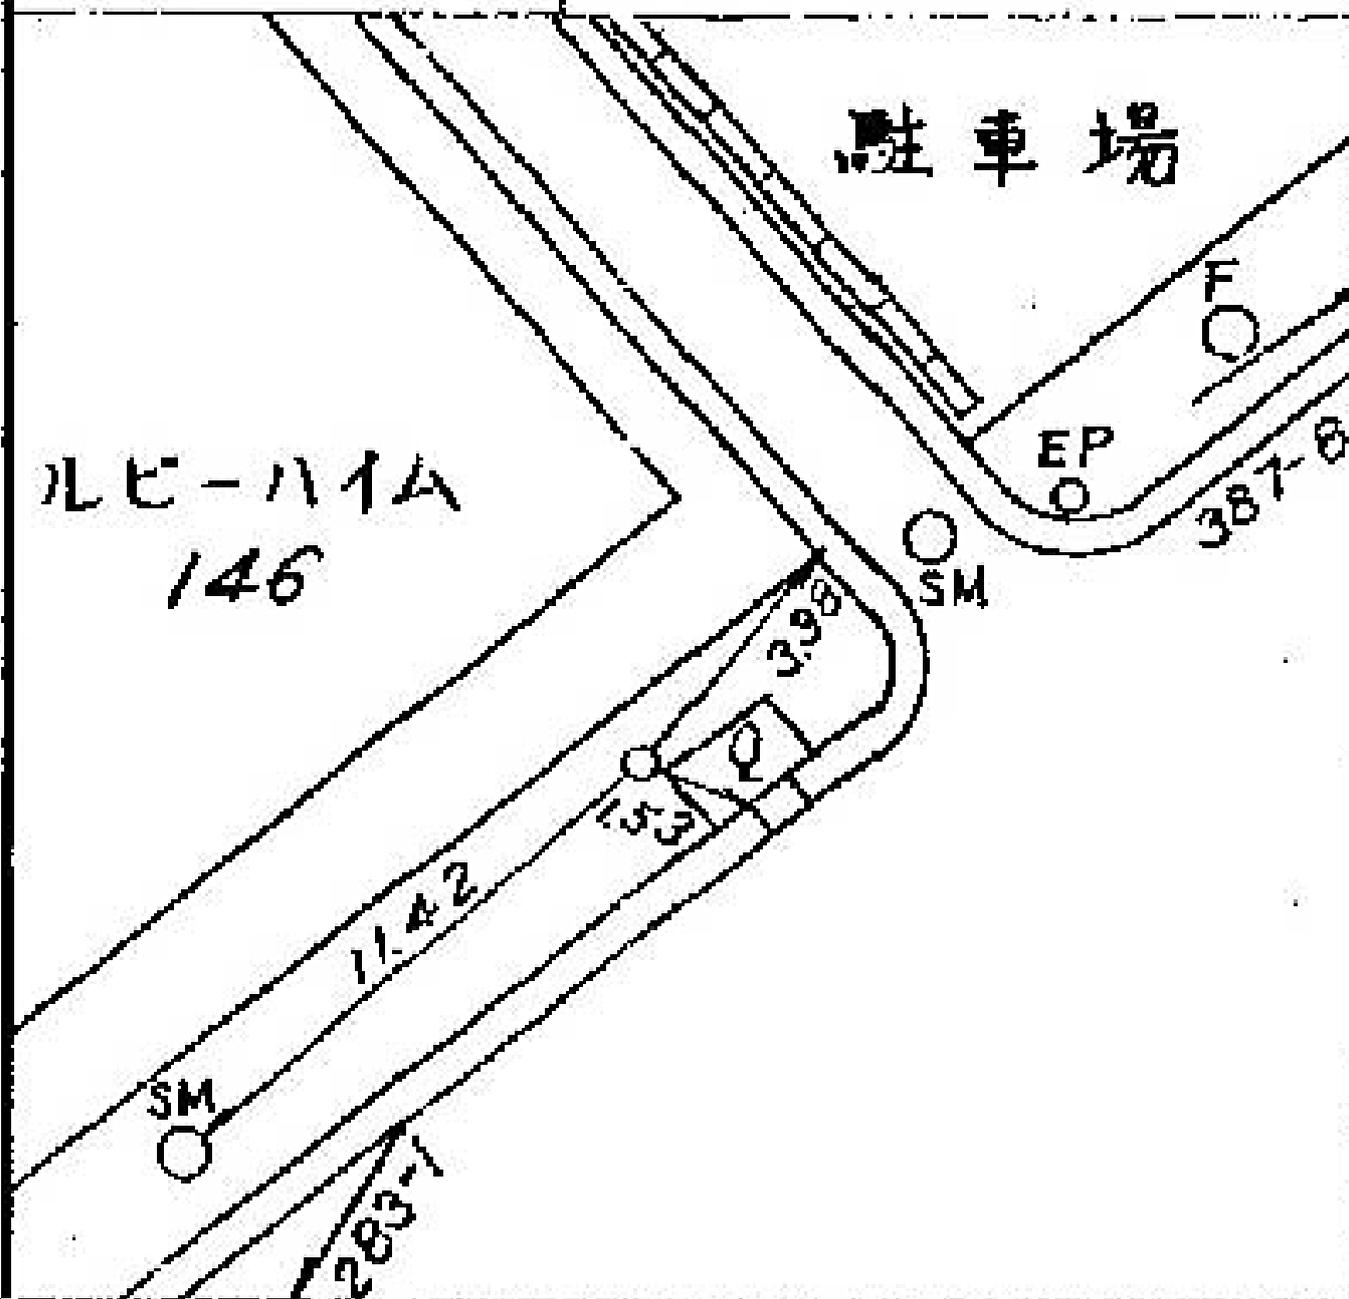

所在地

南区南太田町二丁目139番地先

標識ノ種類

木杭。標石。刻印

鋌。鑄物杭 **金属標**

線番号

点番号

Ⅱ387


8

要

図

南太田駅自転車駐車場

139

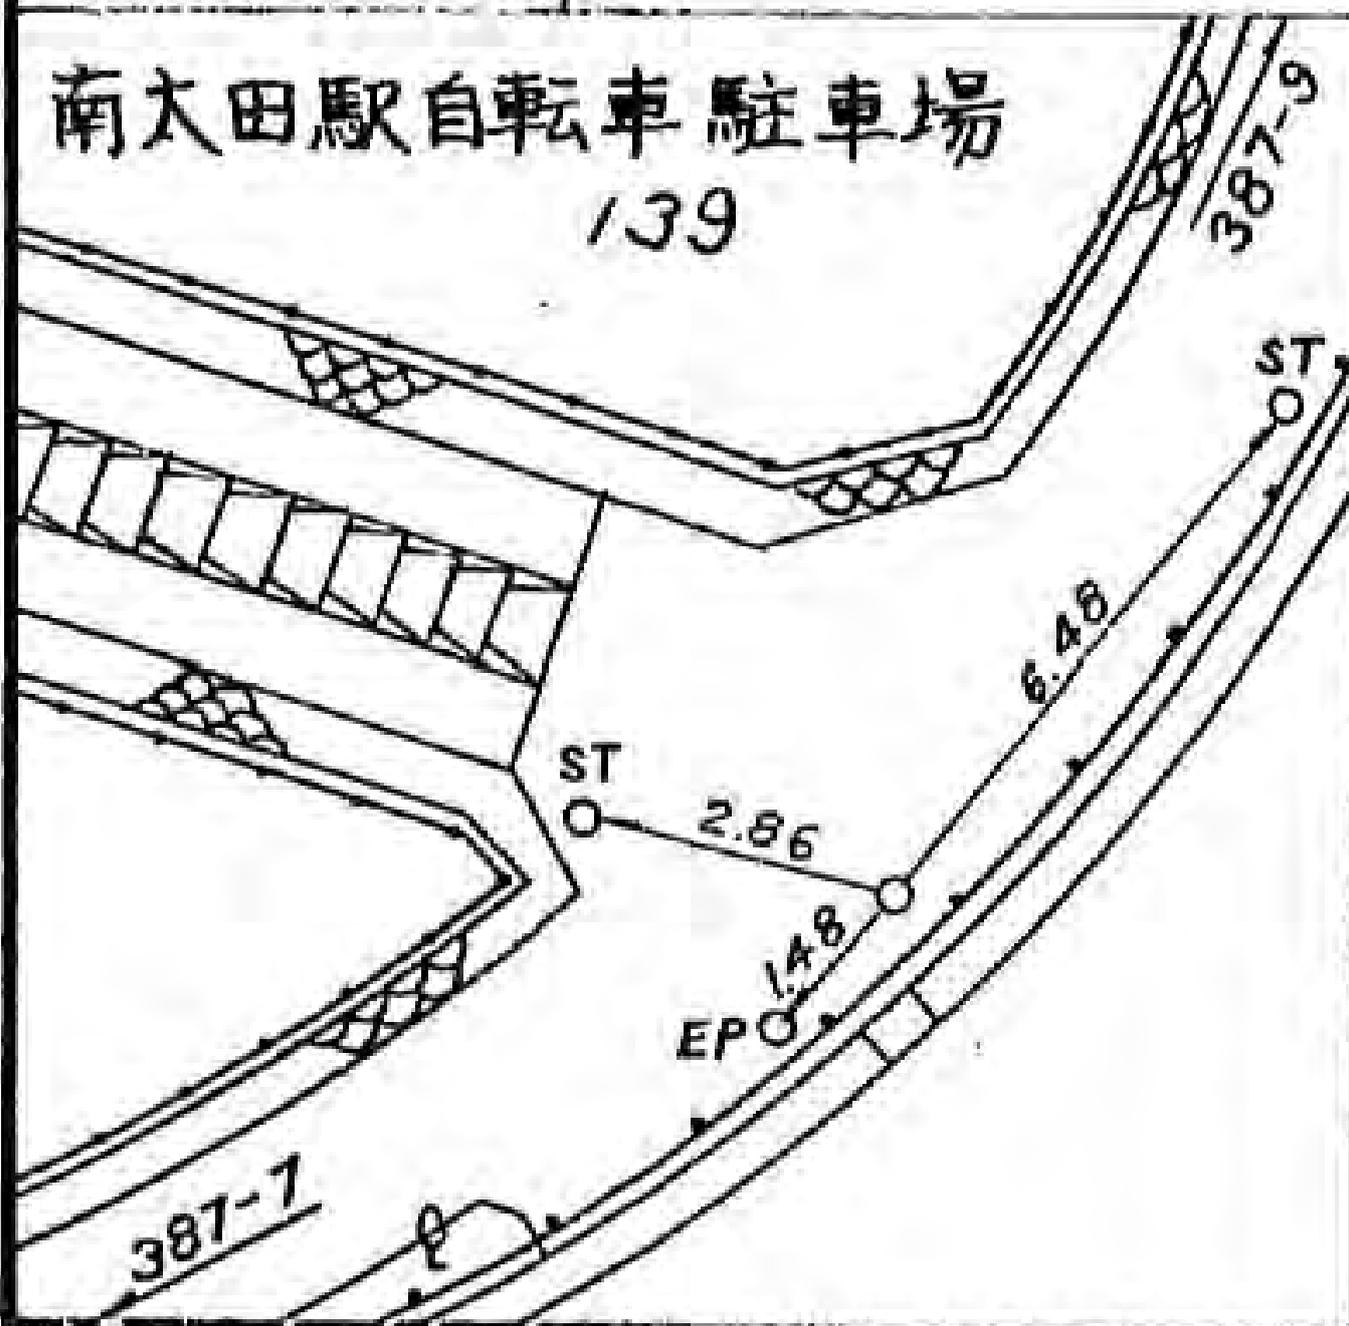

所在地 南区南太田町一丁目70番地先

標識ノ種類

点番号

線番号

木杭。標石。刻印


9

II387

鍔。鑄物杭 




要

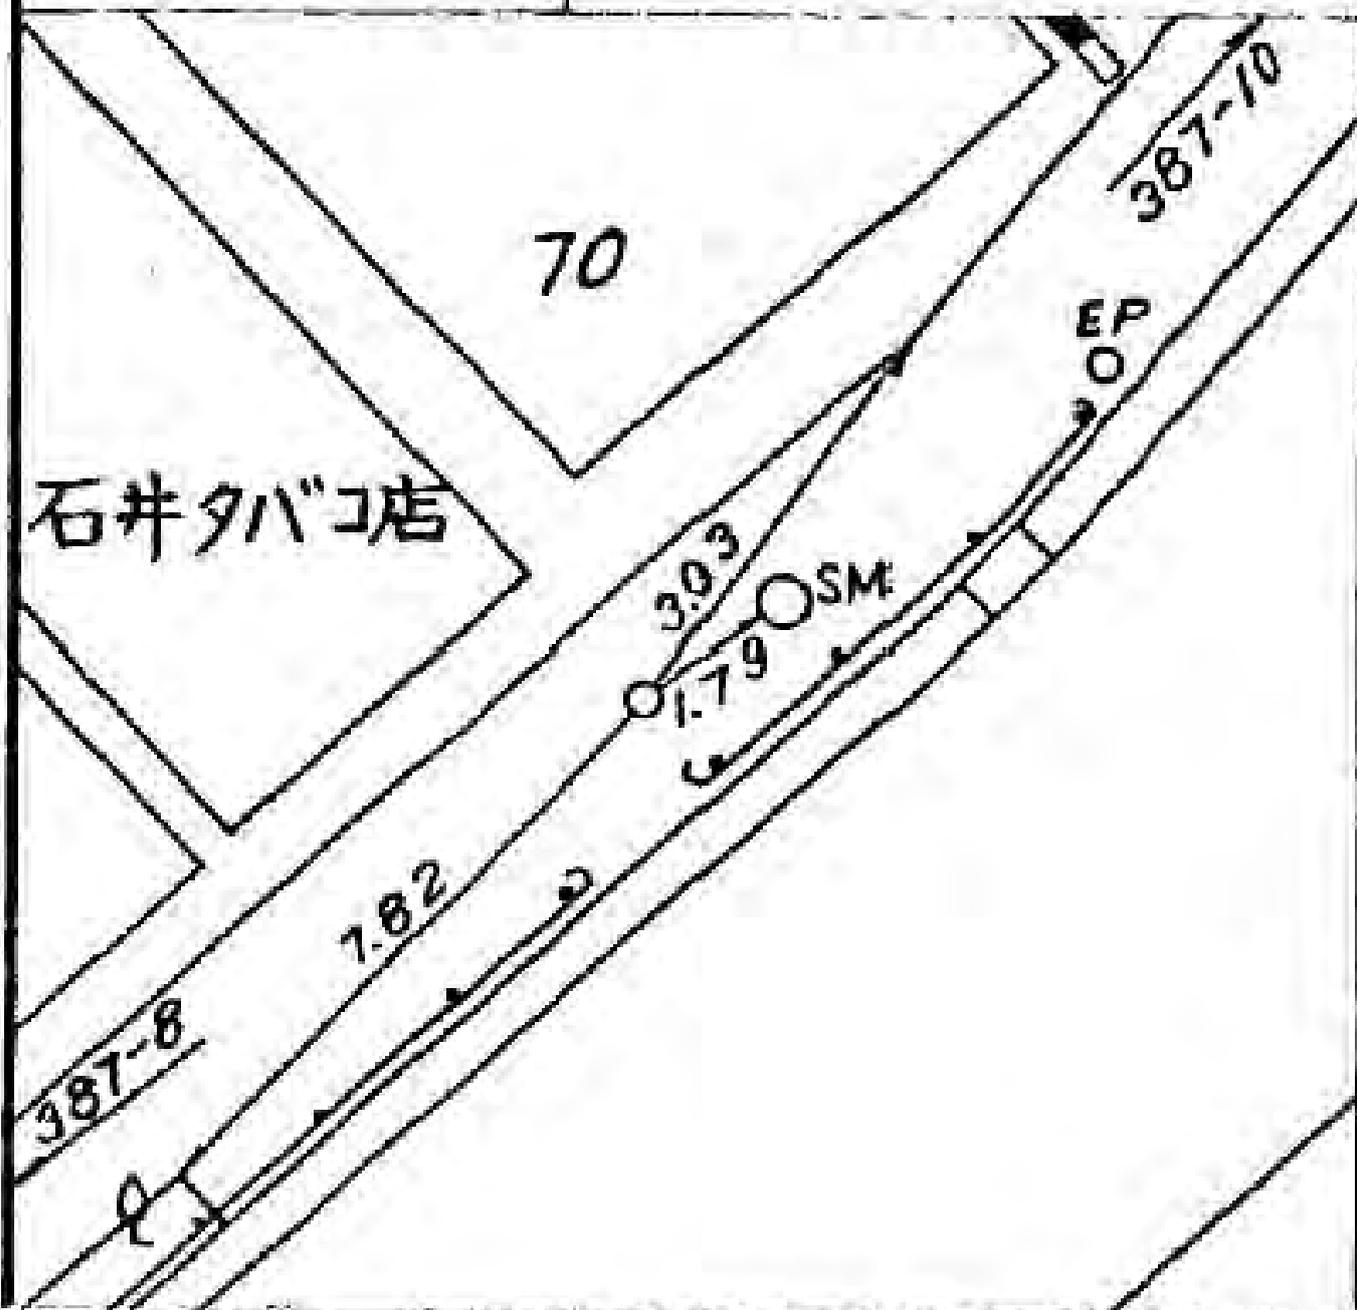

線番号	点番号	標識ノ種類	所在地
II 387	10	木杭。標石。刻印	南区南太田町一丁目65番地先
要 図		鋳。鑄物杭 金属標	
<p>The diagram is a site plan for a triangular plot of land. At the top, a road is labeled '川崎信用金庫' (Kawasaki Credit Co.). To the left is a building labeled '日吉屋酒店 65' (Hikariya Hotel 65). The plot is divided into sections labeled '387-11' and '387-9'. Survey markers are indicated by circles: 'EPO' at the top corners, 'SM' at various points along the boundaries, and 'OSM' on the right side. Distances are marked as '2.77' and '3.00' along the boundary lines.</p>			

所在地 南区南太田町一丁目51番6地先

線番号	点番号	標識ノ種類
Ⅱ 387	11	木杭。標石。刻印
要	図	鋳。鑄物杭 金属標

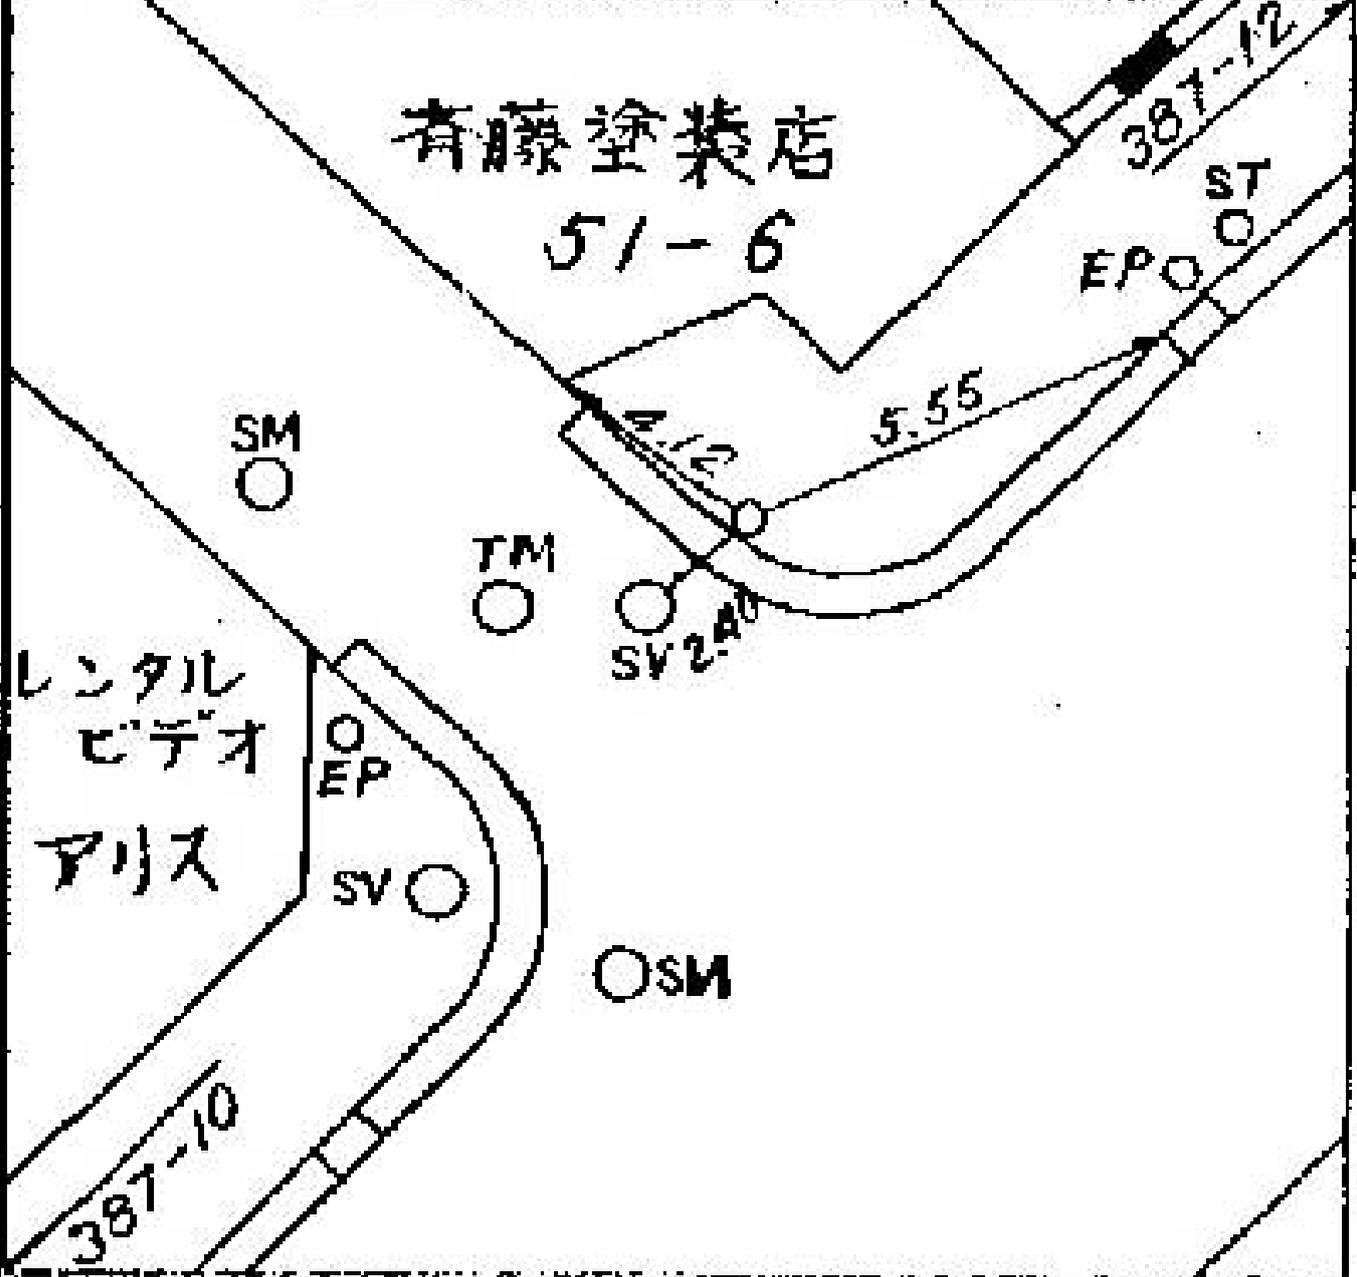

所在地

南区前里町四丁目92番1地先

標識ノ種類

木杭。標石。刻印

錕。鑄物杭 **金属標**


線番号

II 387

点番号


12

要

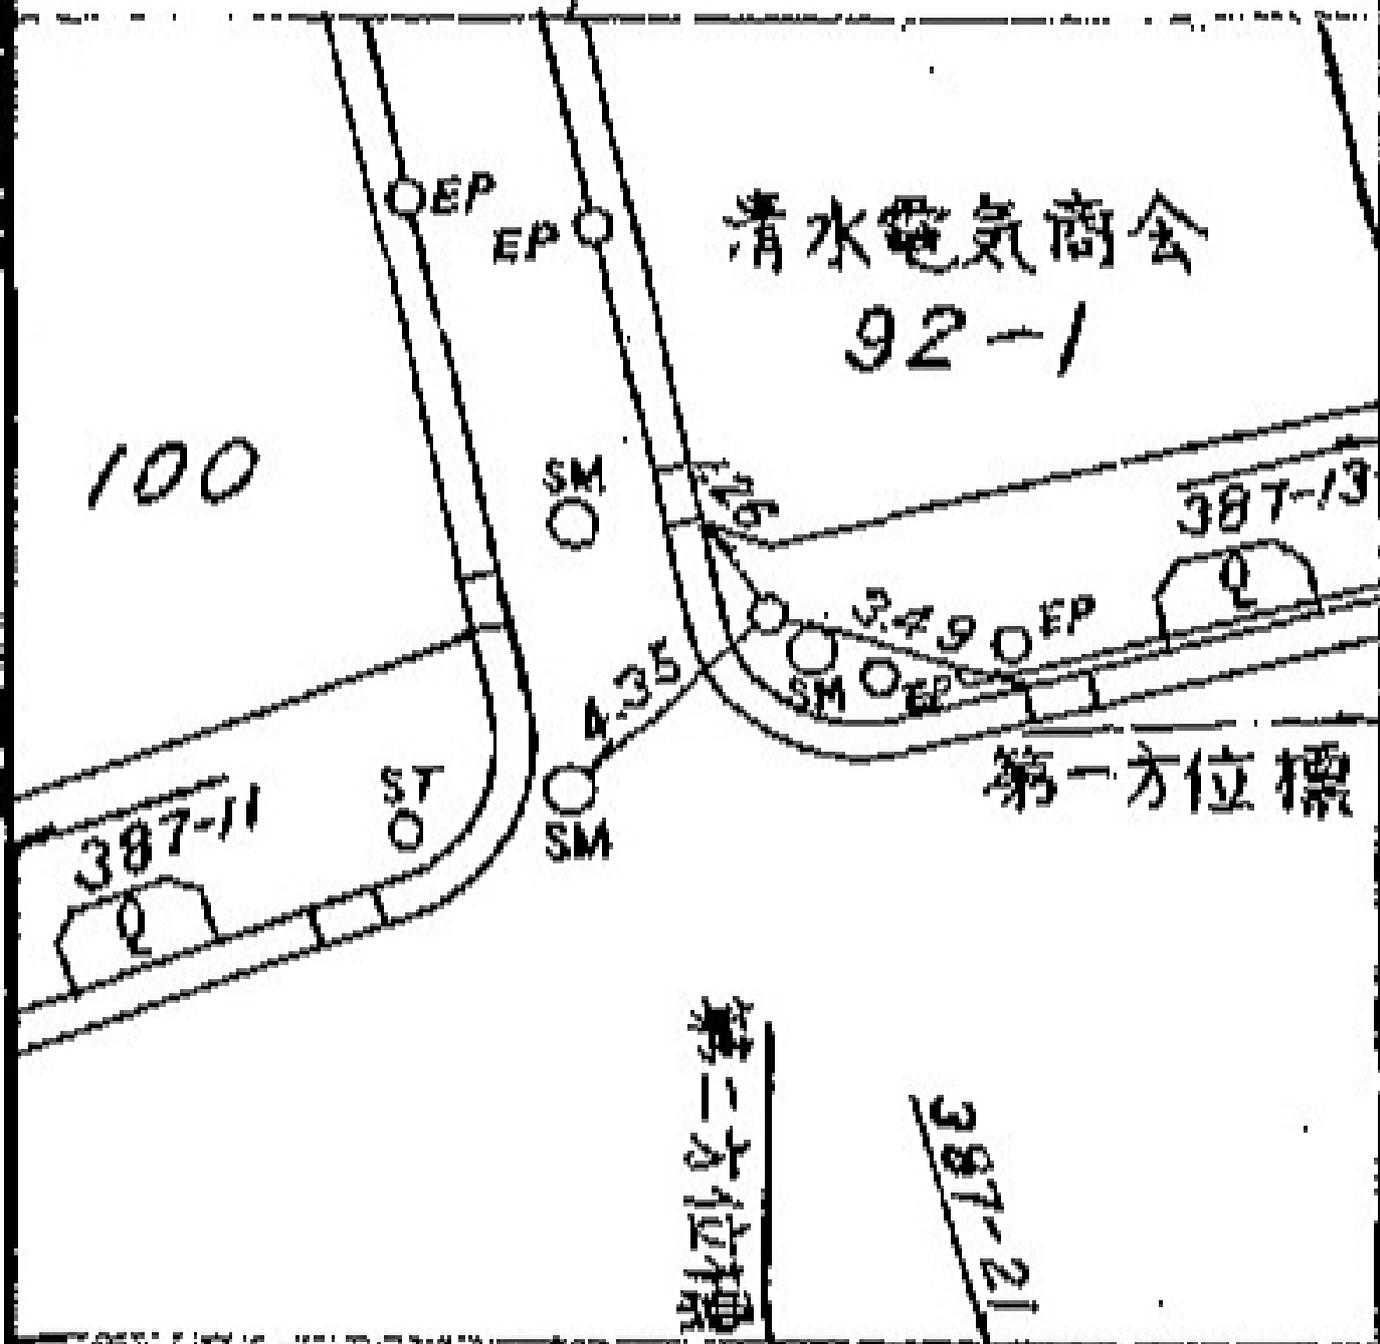

線番号	点番号	標識ノ種類
Ⅱ 387	13	木杭。標石。刻印
要	図	鋳。鑄物杭 金属標

所在地
 南区前里町三丁目71番地先

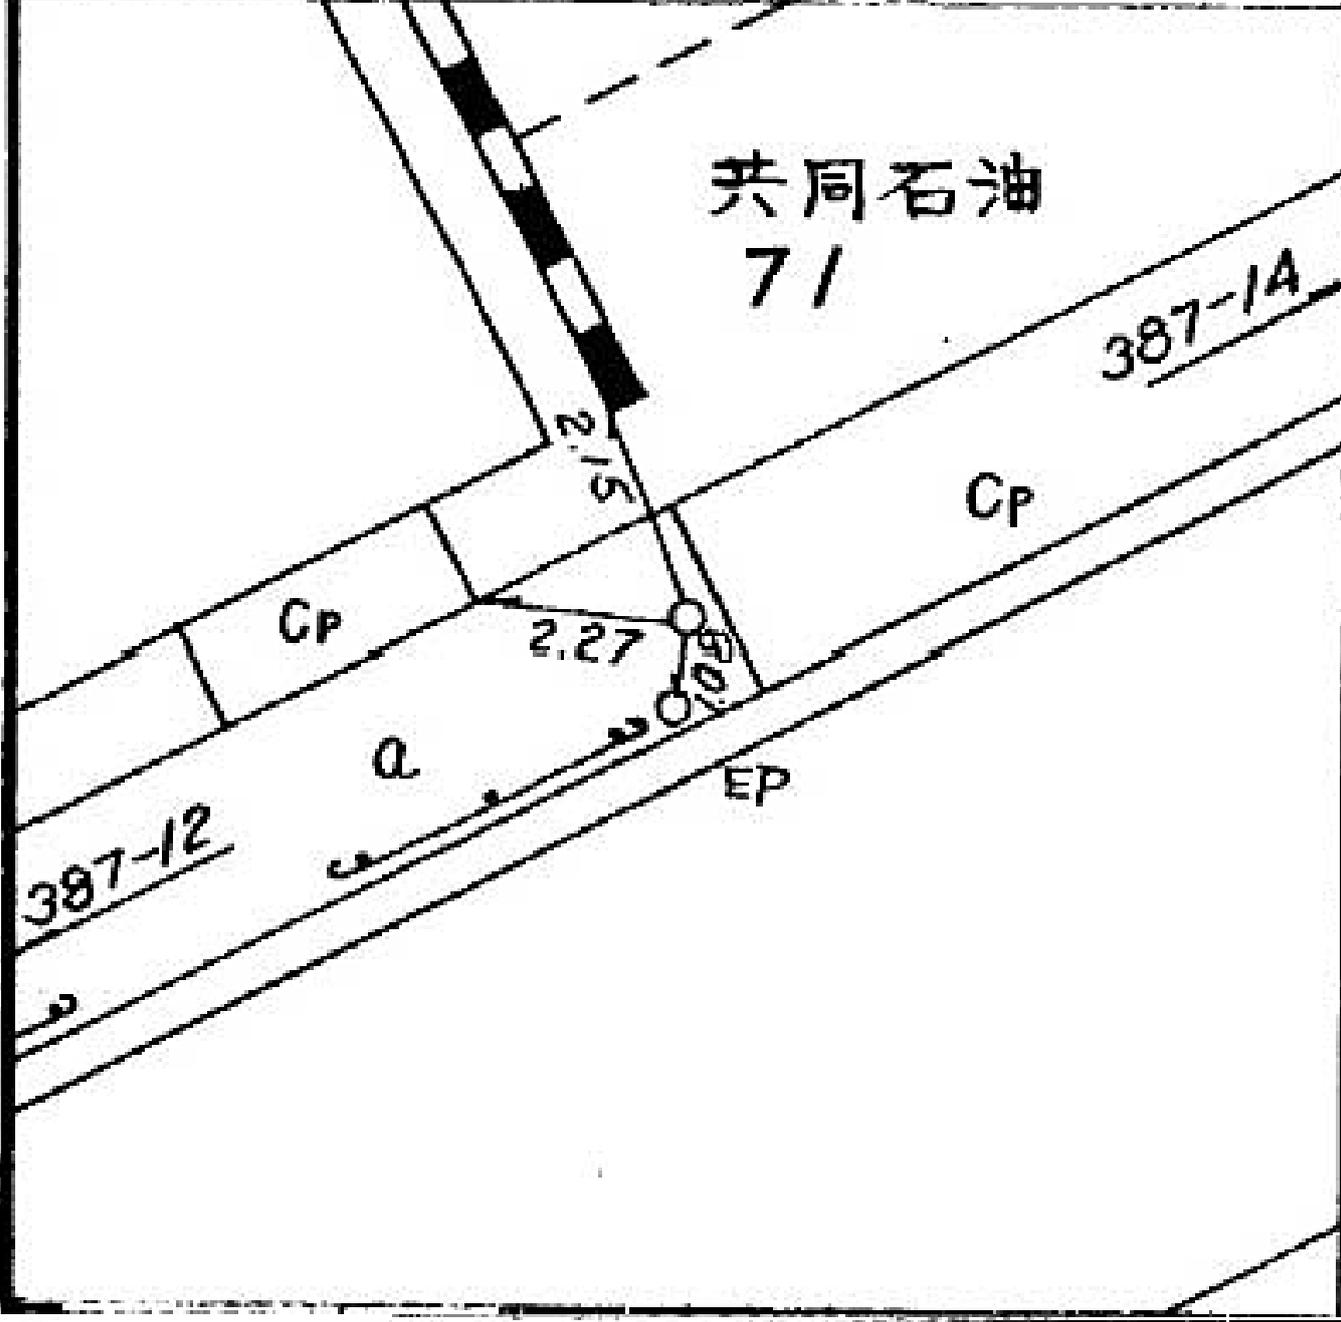

所在地

南区前里町二丁目31番地先

標識ノ種類

木杭。標石。刻印

鋏。鑄物杭 **金属標**


点番号

14

線番号

II 387

要 図

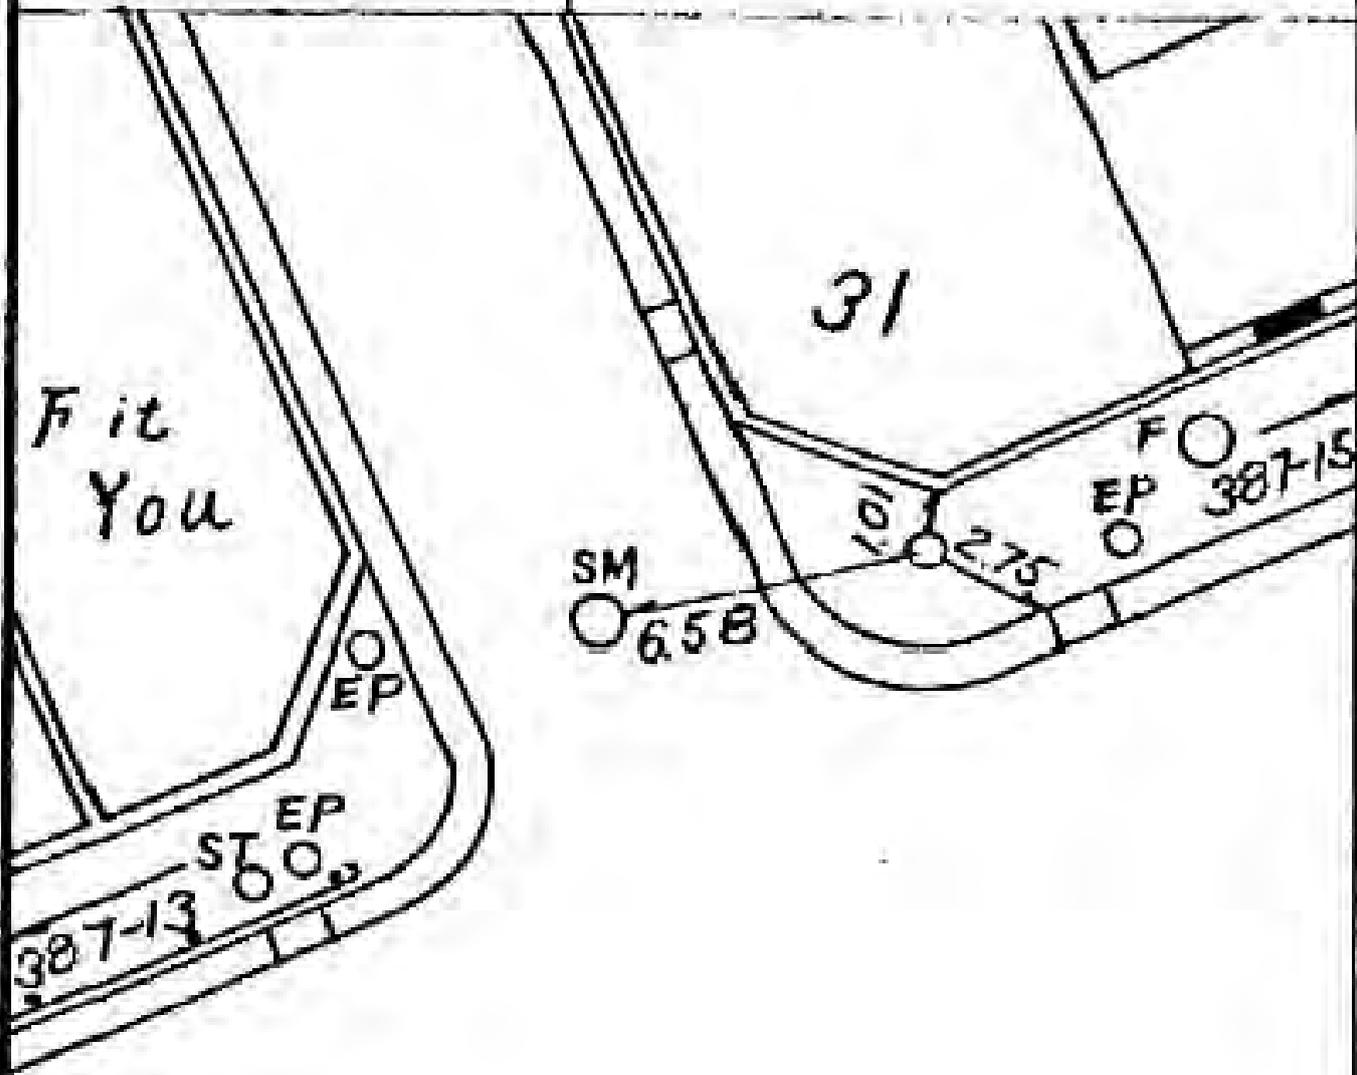

所在地

南区前里町二丁目27番地先

標識ノ種類

木杭。標石。刻印

鏡。鑄物杭 **金属標**

点番号

15


線番号

Ⅱ 387

要




すぎもと
コミュニティー
ストア
27

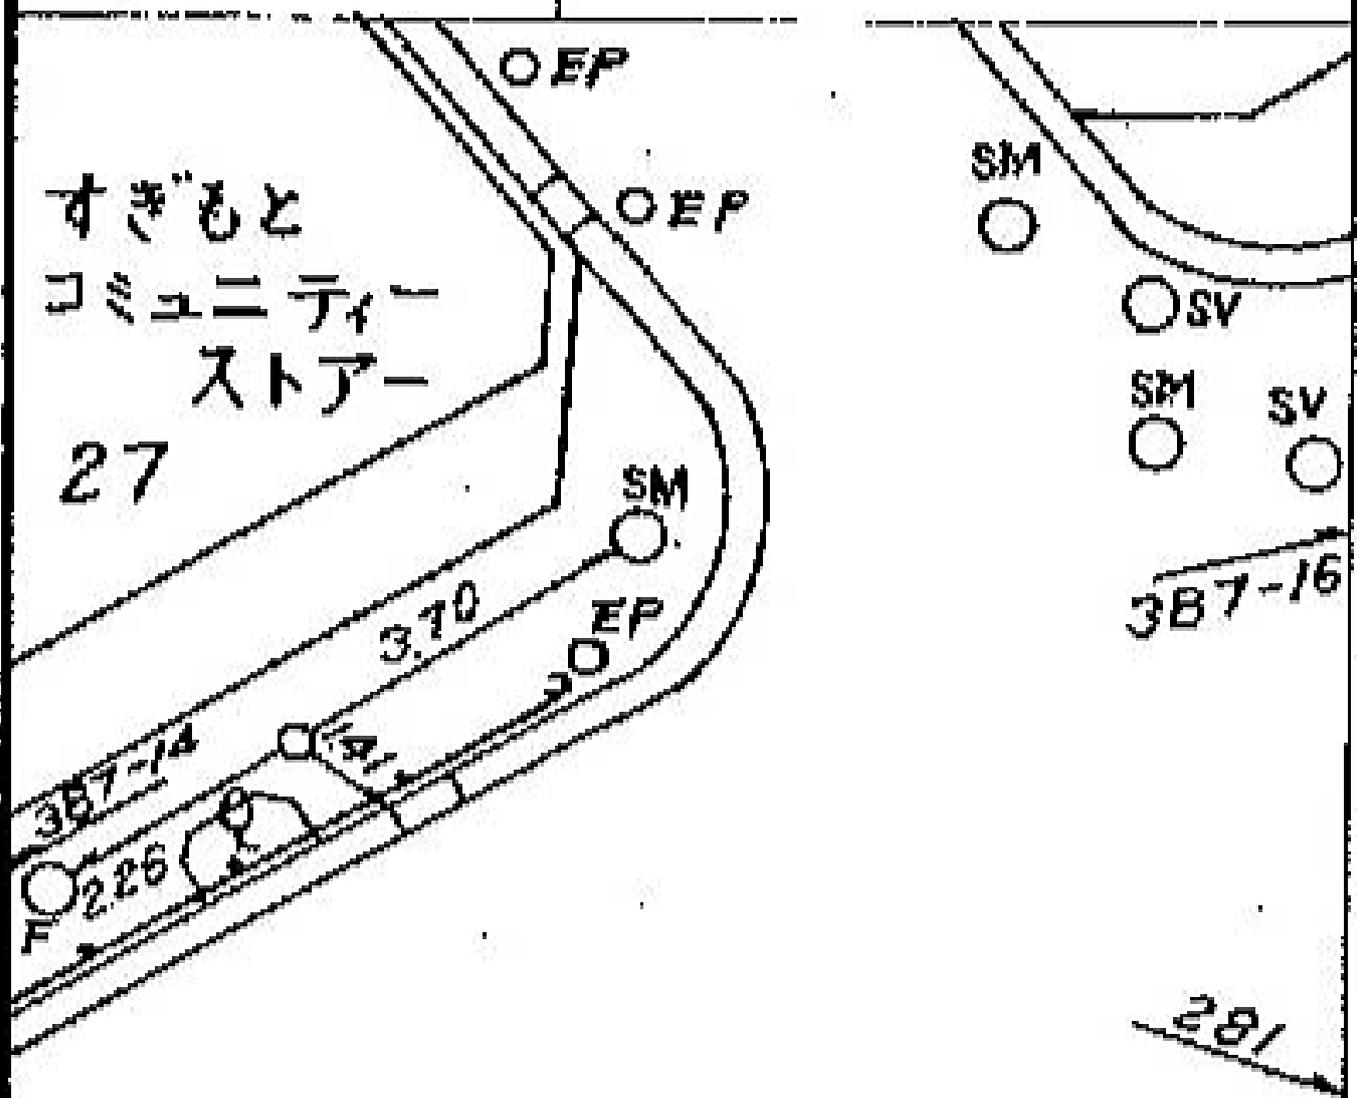

所在地 南区前里町一丁目20番地先

線番号 II 387	点番号 16	標識ノ種類 木杭。標石。刻印
要	図	鎮。鑄物杭 (金屬標)

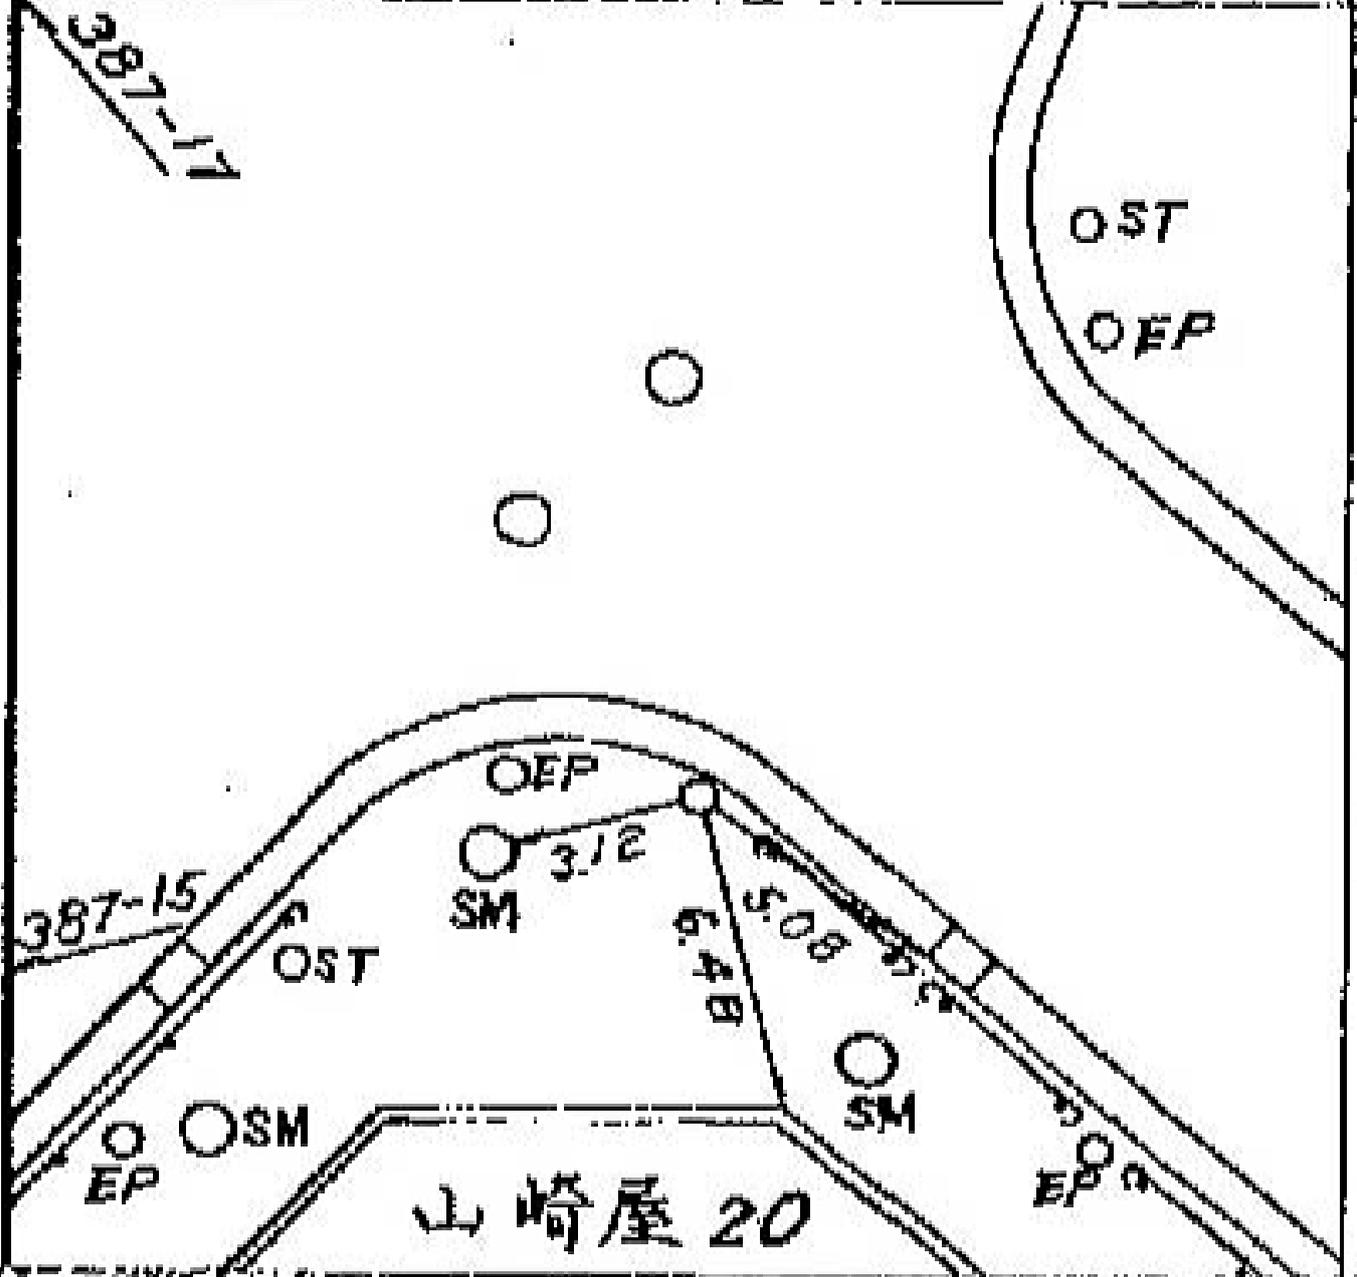

所在地

南区赤門町二丁目20番1地先

標識ノ種類

木杭。標石。刻印

鉄。鑄物杭 **金属標**

点番号


17

線番号

Ⅱ387

要 図

渡辺襖材料店
20-1

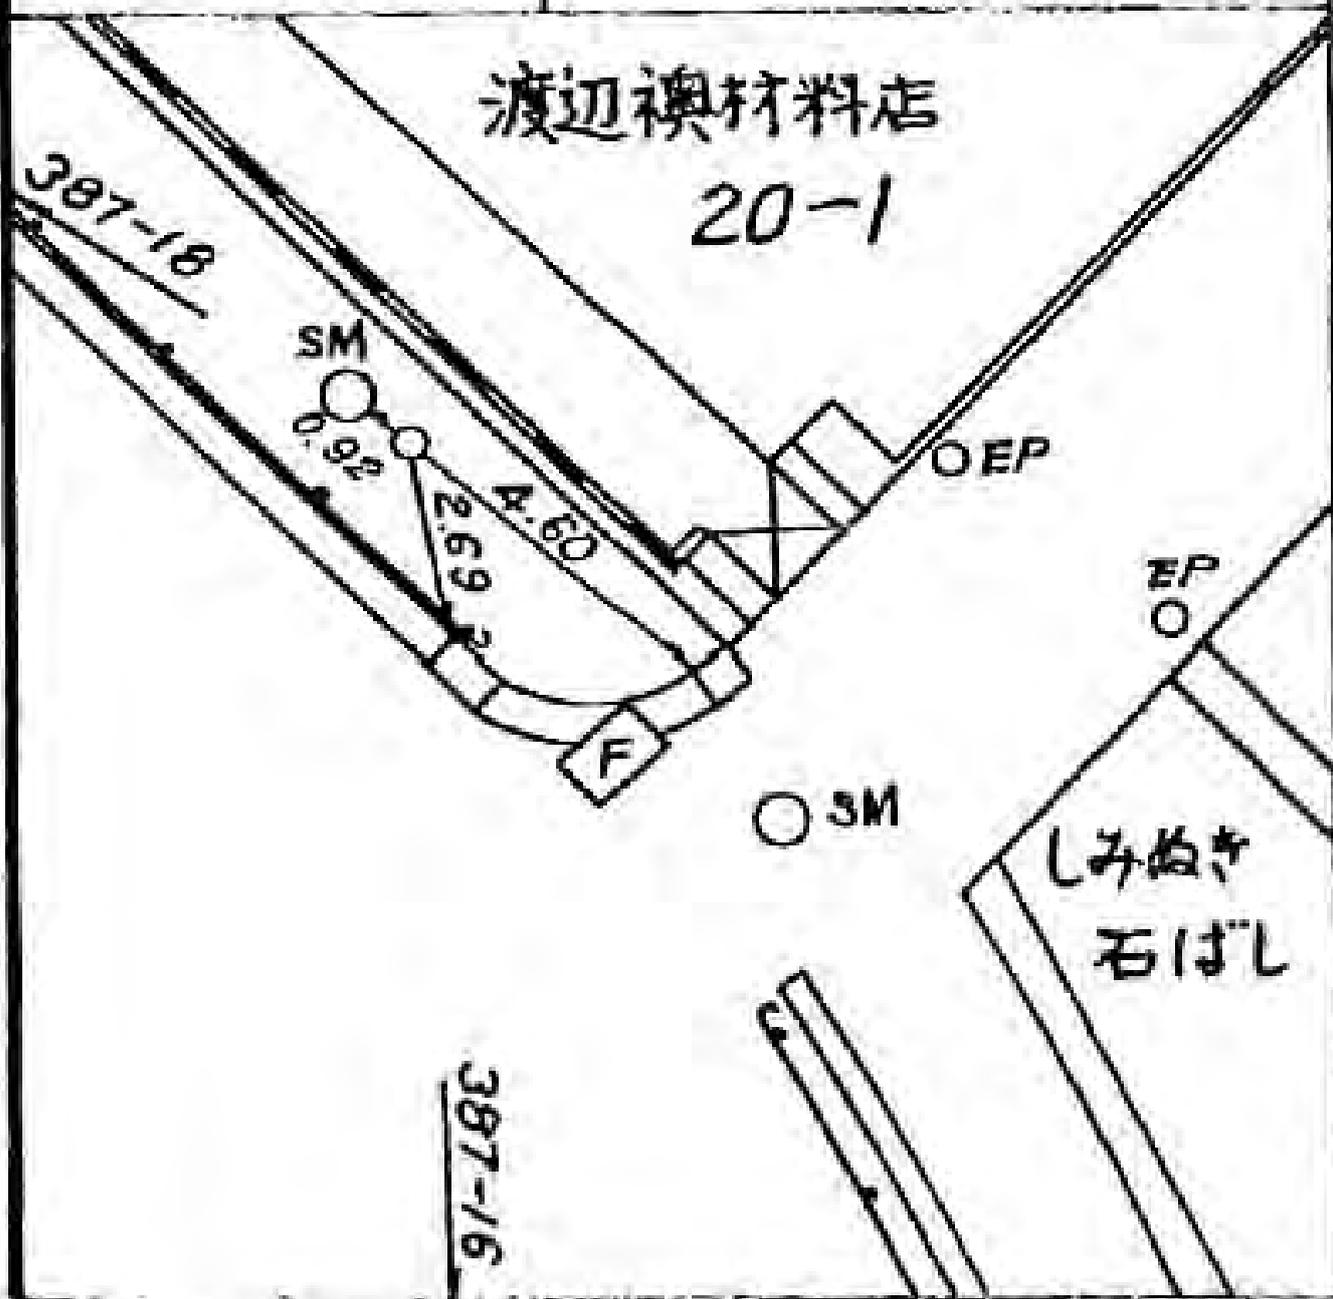

所在地

南区三春台4番地先

標識ノ種類

木杭。標石。刻印

鋳。鑄物杭 (金属標)

点番号


18

線番号

II387

要

図

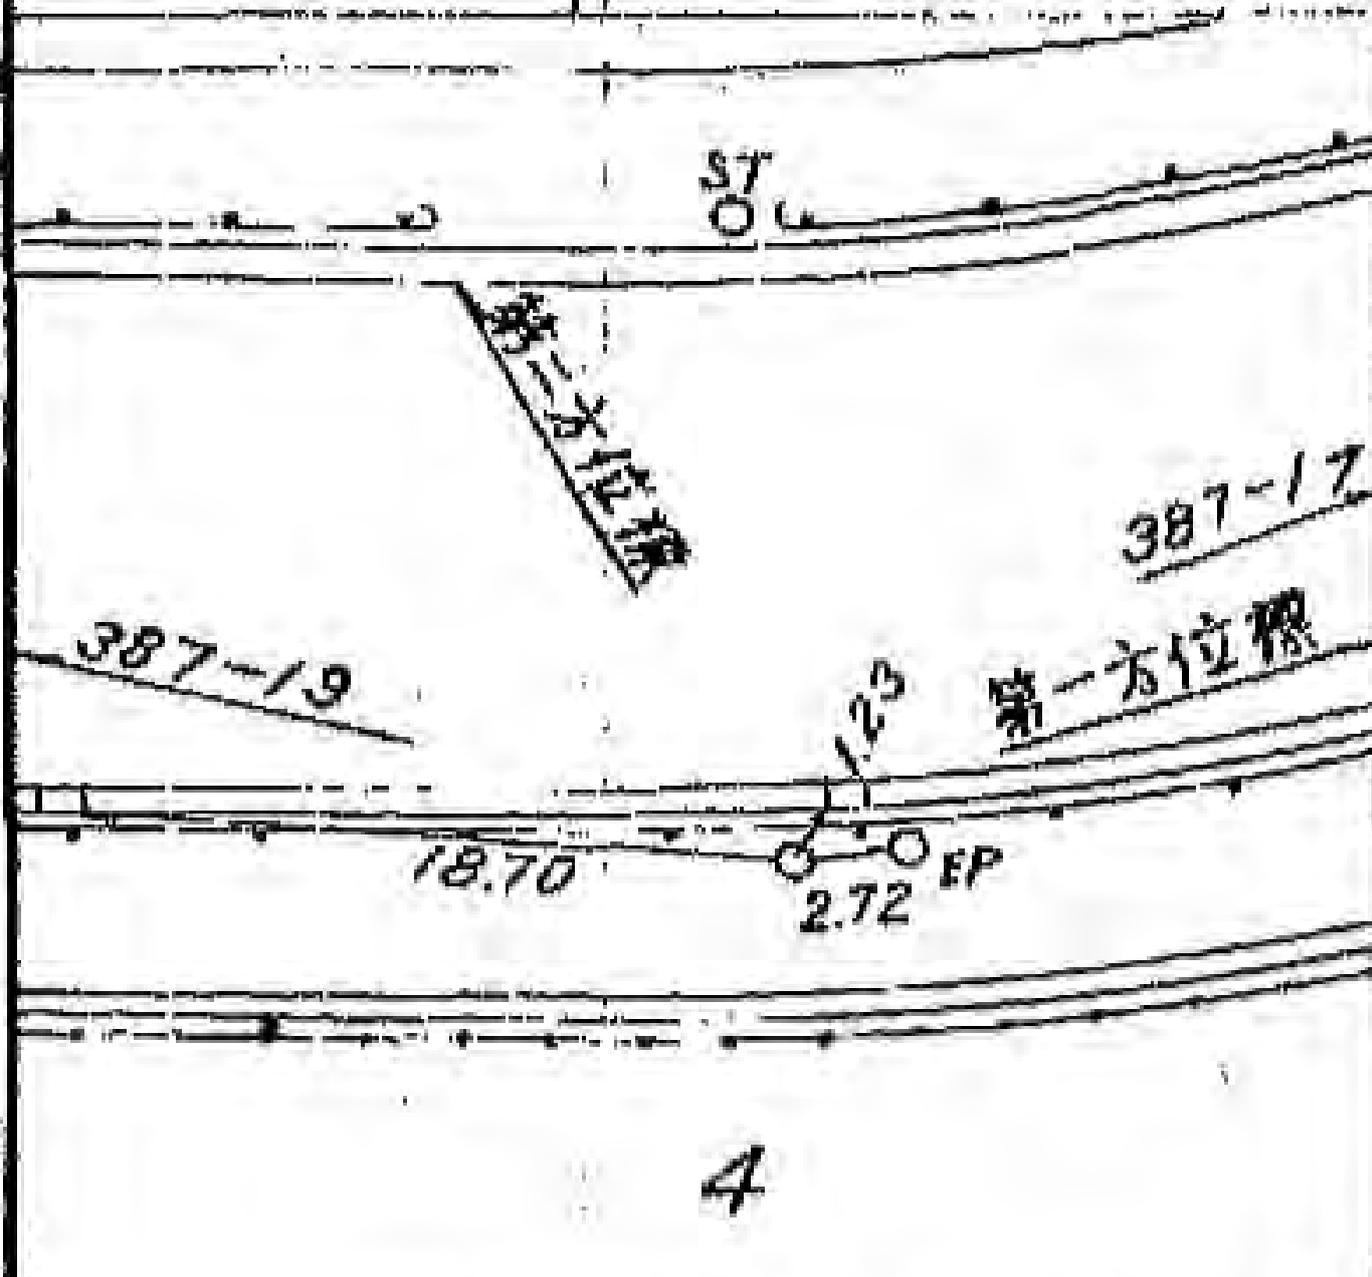

所在地

西区霞ヶ丘6番

地先

標識ノ種類

木杭。標石。刻印

鋌。鑄物杭 **金属標**


点番号

19

線番号

Ⅱ387

要 図

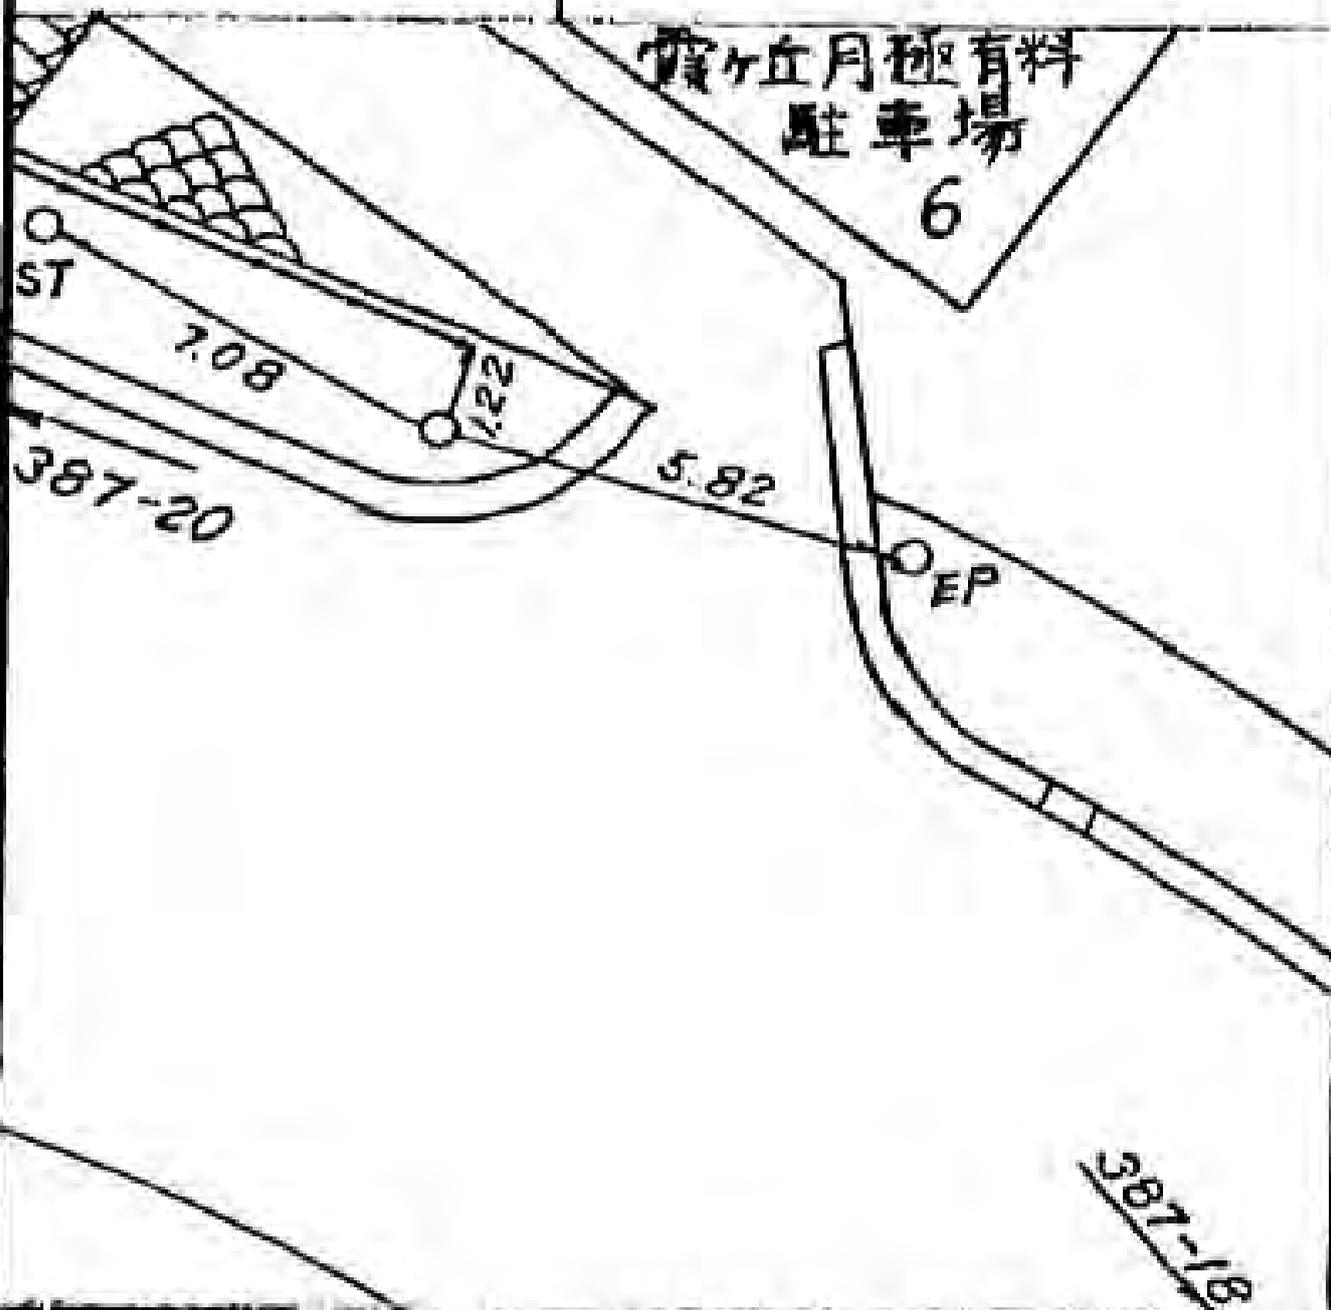

所在地

西区霞ヶ丘
56番6地先

標識ノ種類

木杭。標石。刻印

鋳。鑄物杭 金屬標

点番号

20


線番号

Ⅱ387


要

図

56-6

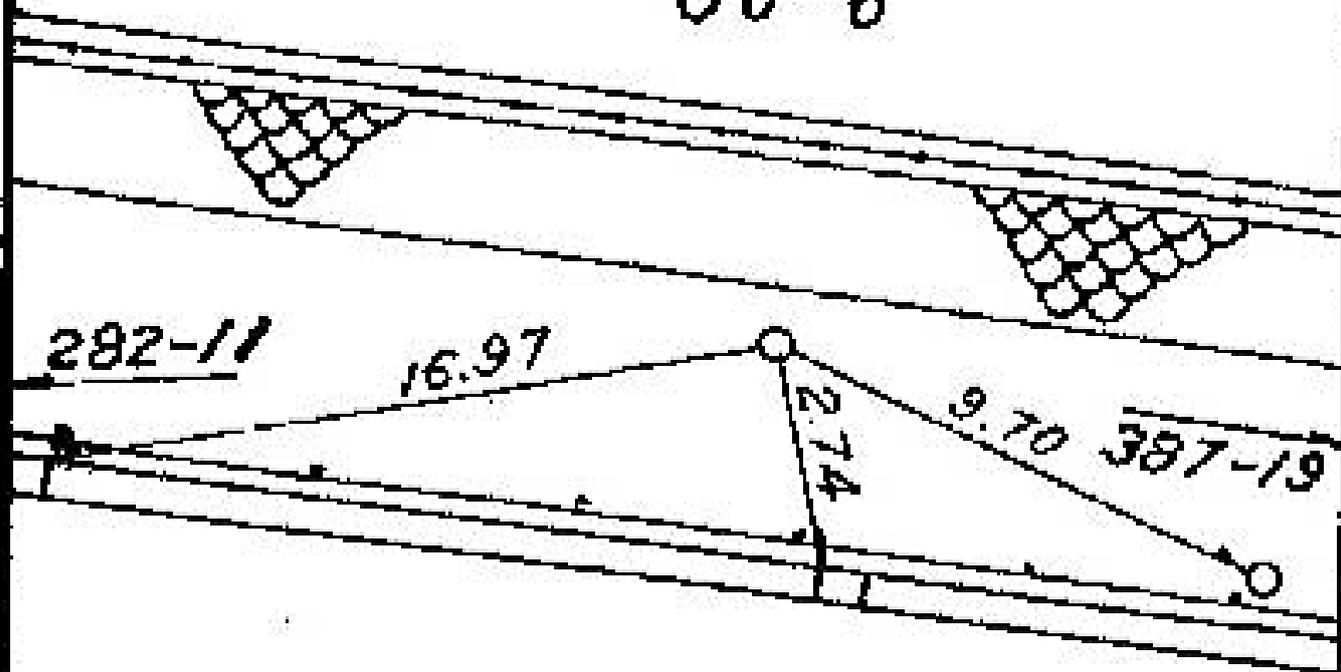

線番号	点番号	標識ノ種類	所在地
Ⅱ391	1	木杭。標石。刻印	金沢区六浦町六五一一四番地先
要	図	鋌。鑄物杭 金属標	

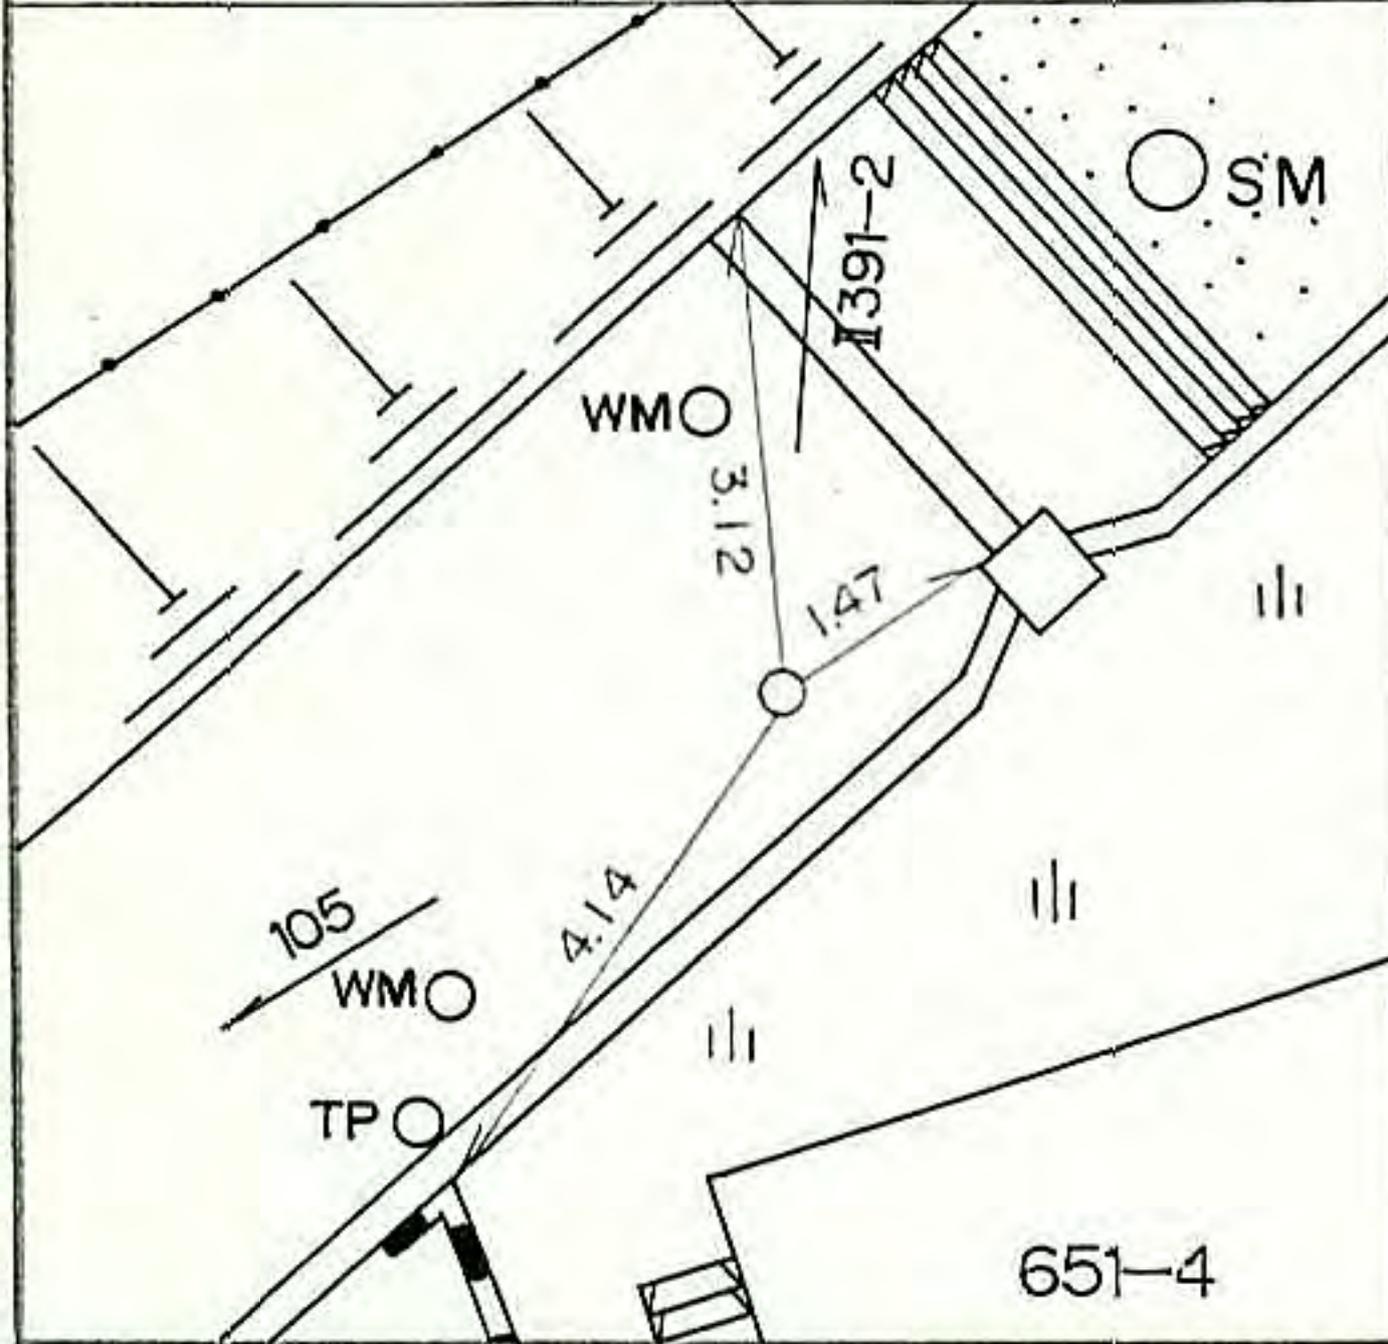

所在地

金沢区六浦東三丁目6番5地先

標識ノ種類

金属標・鋏・木杭

キザミ

点番号

2


線番号

II 391


要 図

道路


SM
○

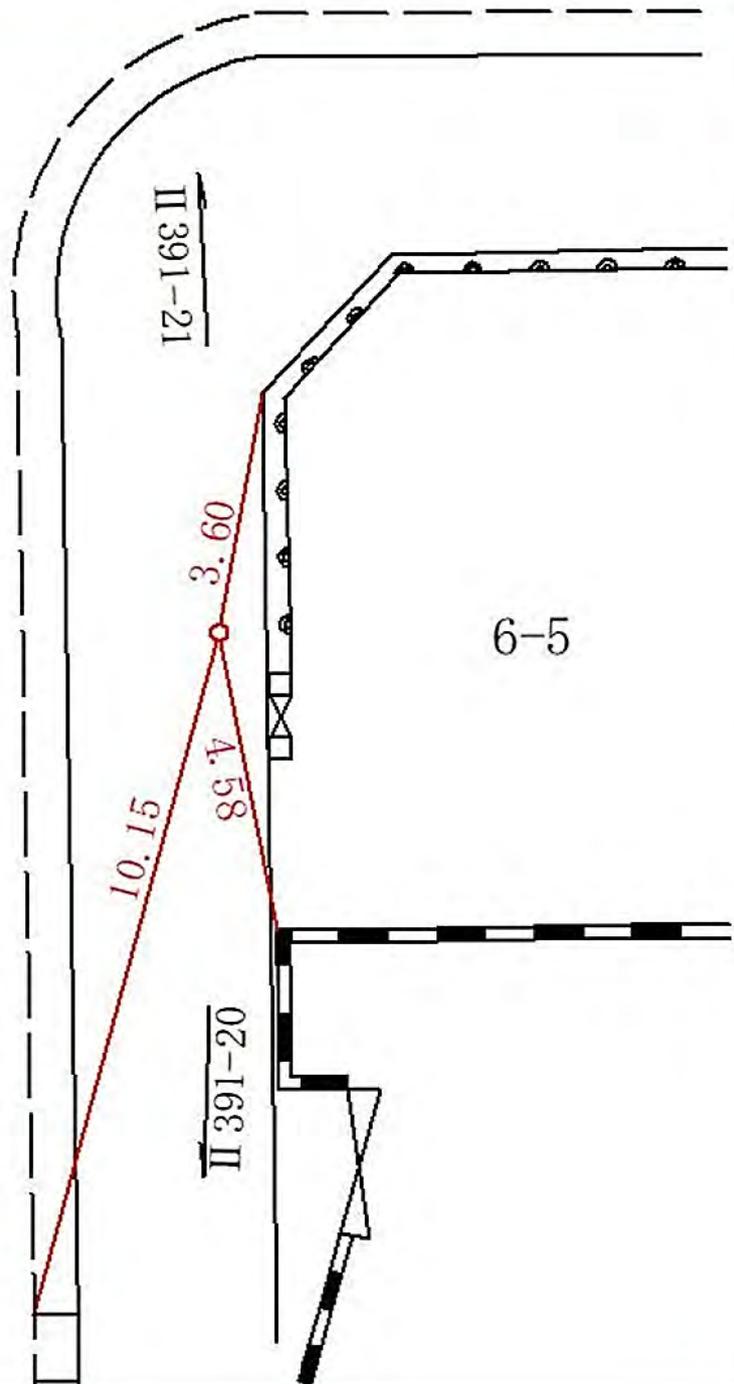


線番号	点番号	標識ノ種類	所在地
II391	3	木杭。標石。刻印	金沢区六浦町七七〇-二四番地先
要 図		鋌。鑄物杭 金属標	

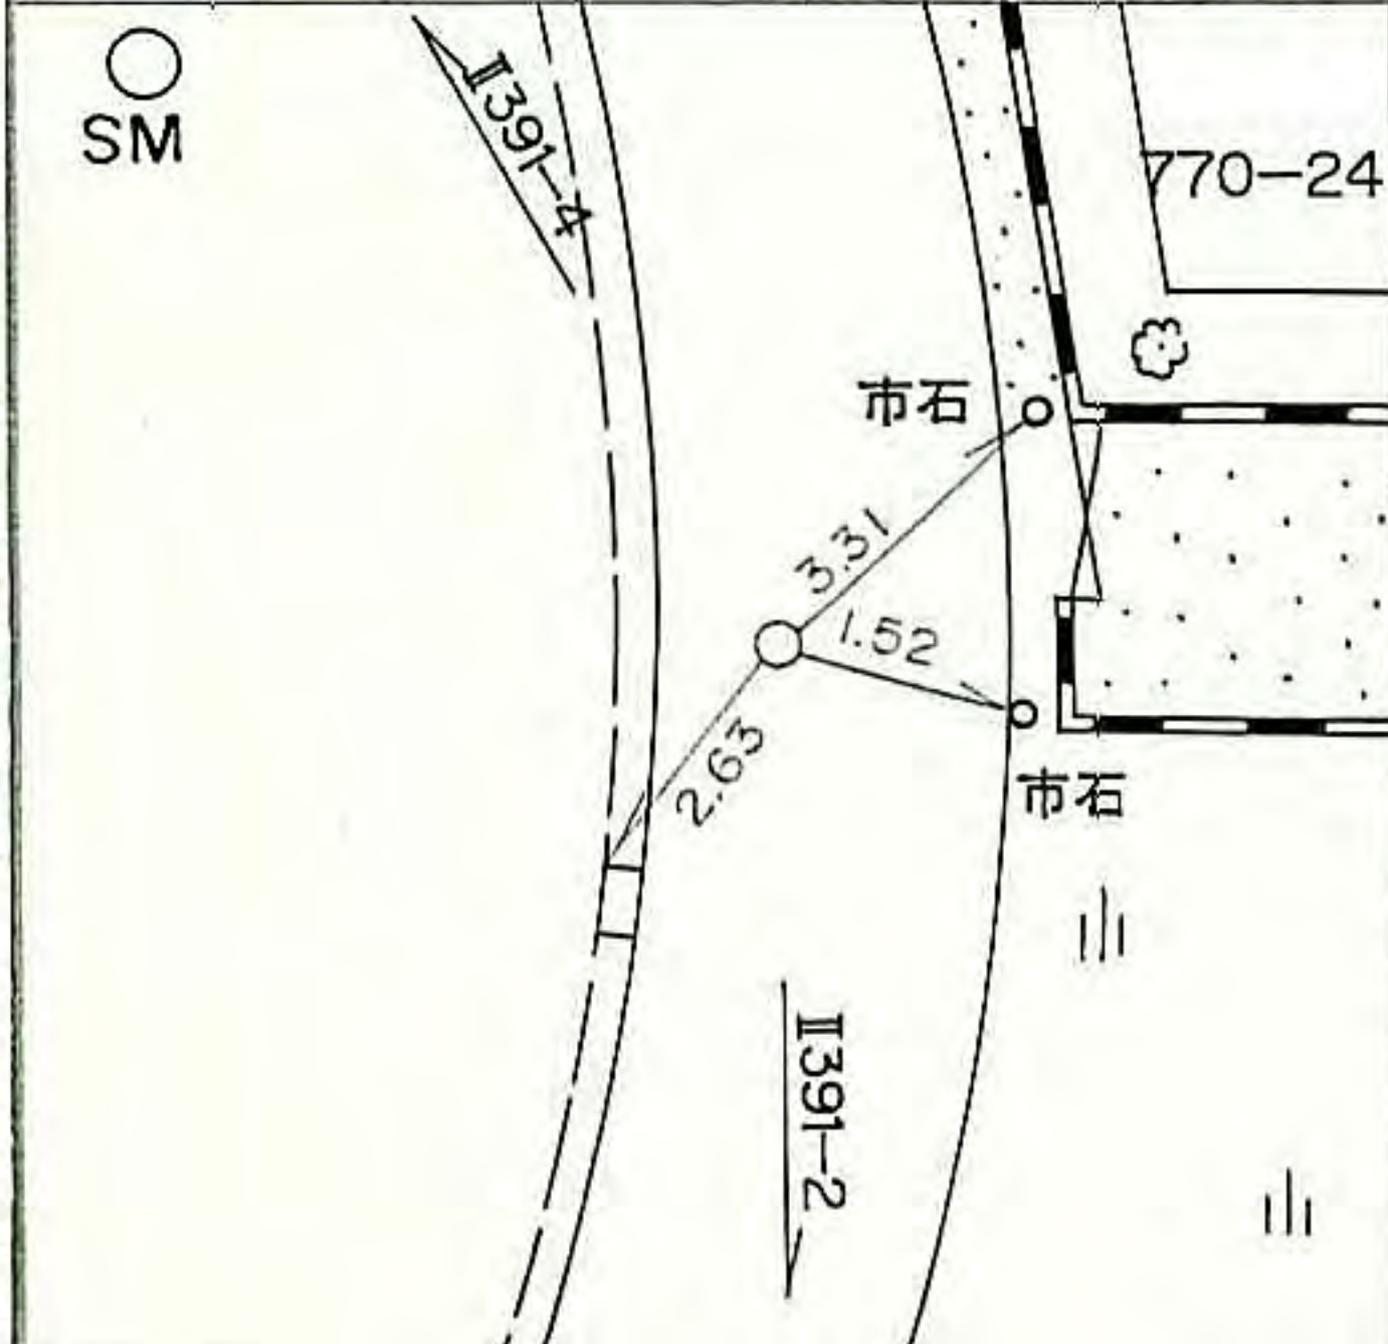


線番号	点番号	標識ノ種類	所在地
I391	4	木杭。標石。刻印	金沢区六浦町八一〇―一三番地先
要	図	鋌。鑄物杭 金属標	


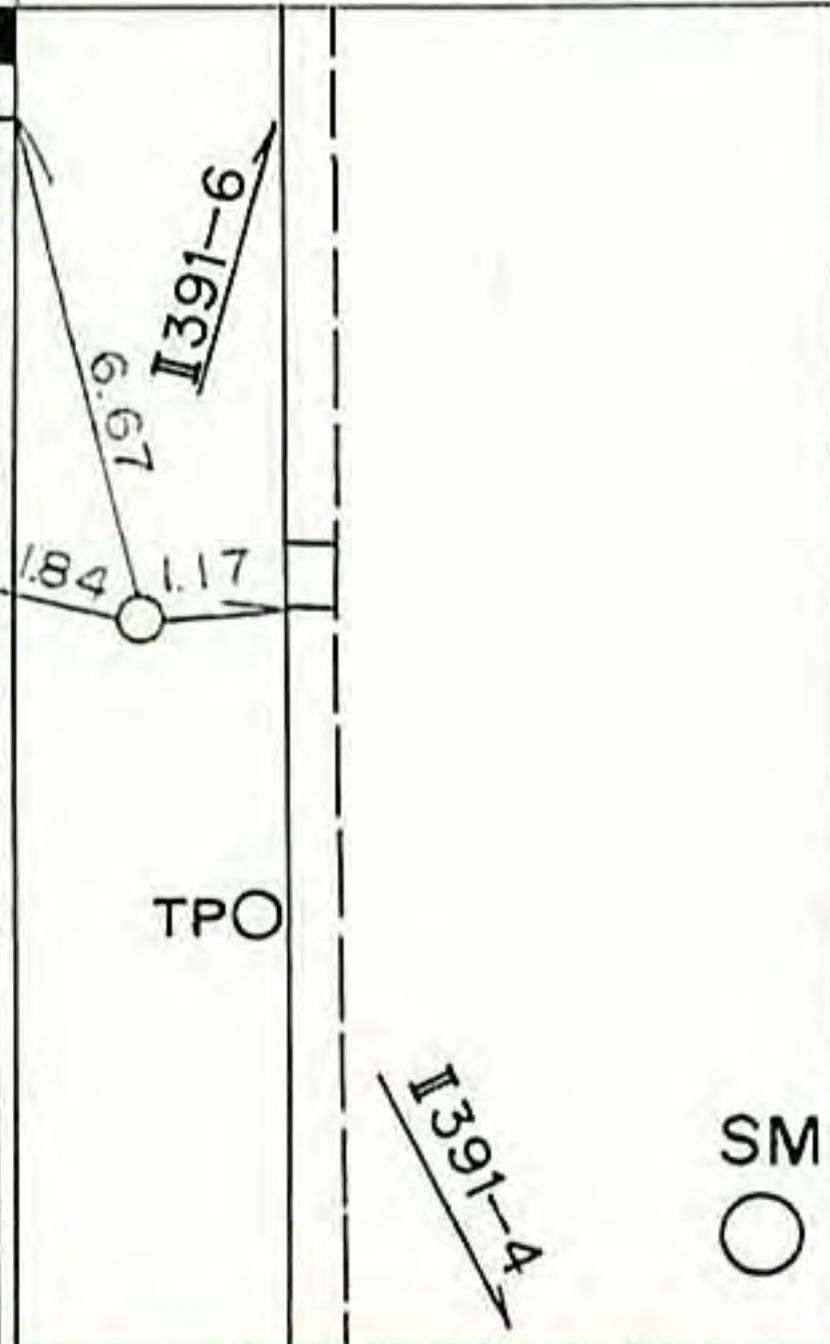線番号	点番号	標識ノ種類	所在地
Ⅱ391	5	木杭。標石。刻印	金沢区六浦町八一〇一七番地先
要	図	鋌。鑄物杭 金属標	
<p>810-7</p>  <p>TPO</p> <p>SM ○</p>			


線 番 号	点 番 号	標 識 ノ 種 類	所 在 地
II 391	6	<div style="border: 1px solid black; border-radius: 50%; padding: 5px; display: inline-block;">金属標</div> ・ 鋏 ・ 木杭 キザミ	金沢区六浦東二丁目22番31地先
要 図			

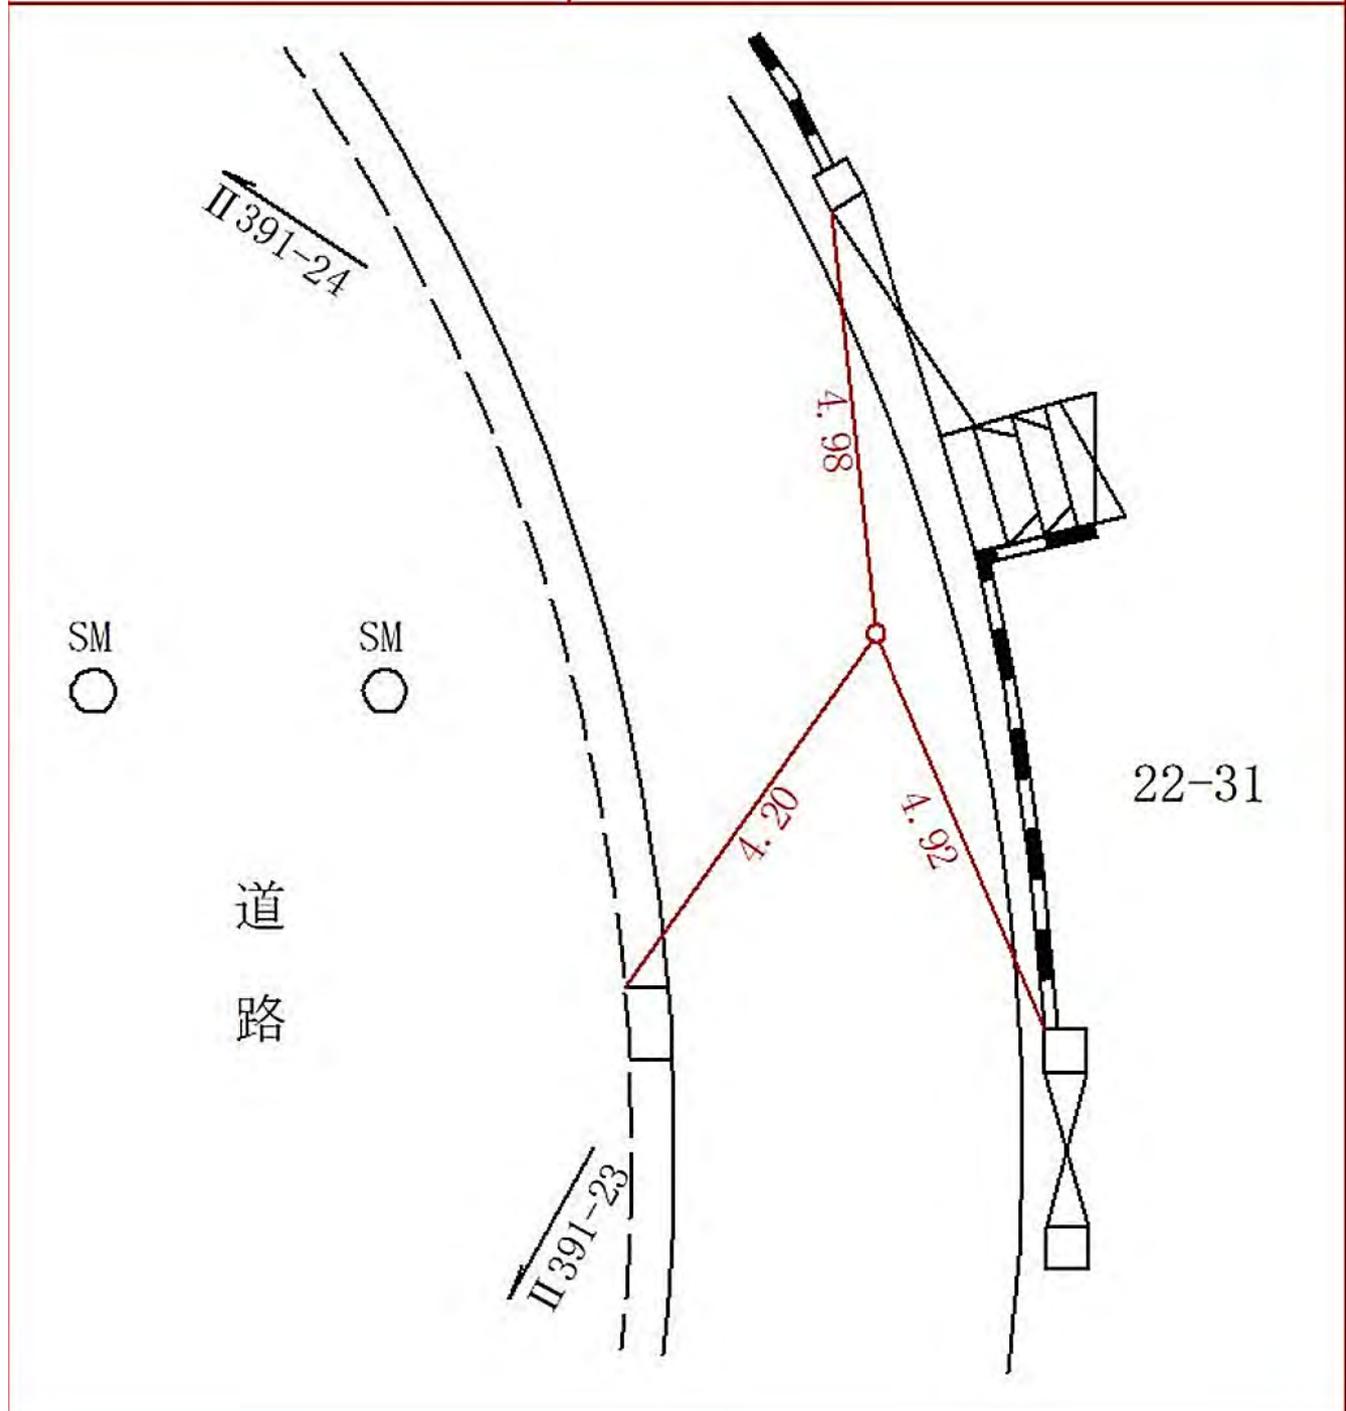


線番号	点番号	標識ノ種類	所在地
I391	7	木杭。標石。刻印	金沢区六浦町七七〇一五四番地先
要 図		鋌。鑄物杭 金属標	

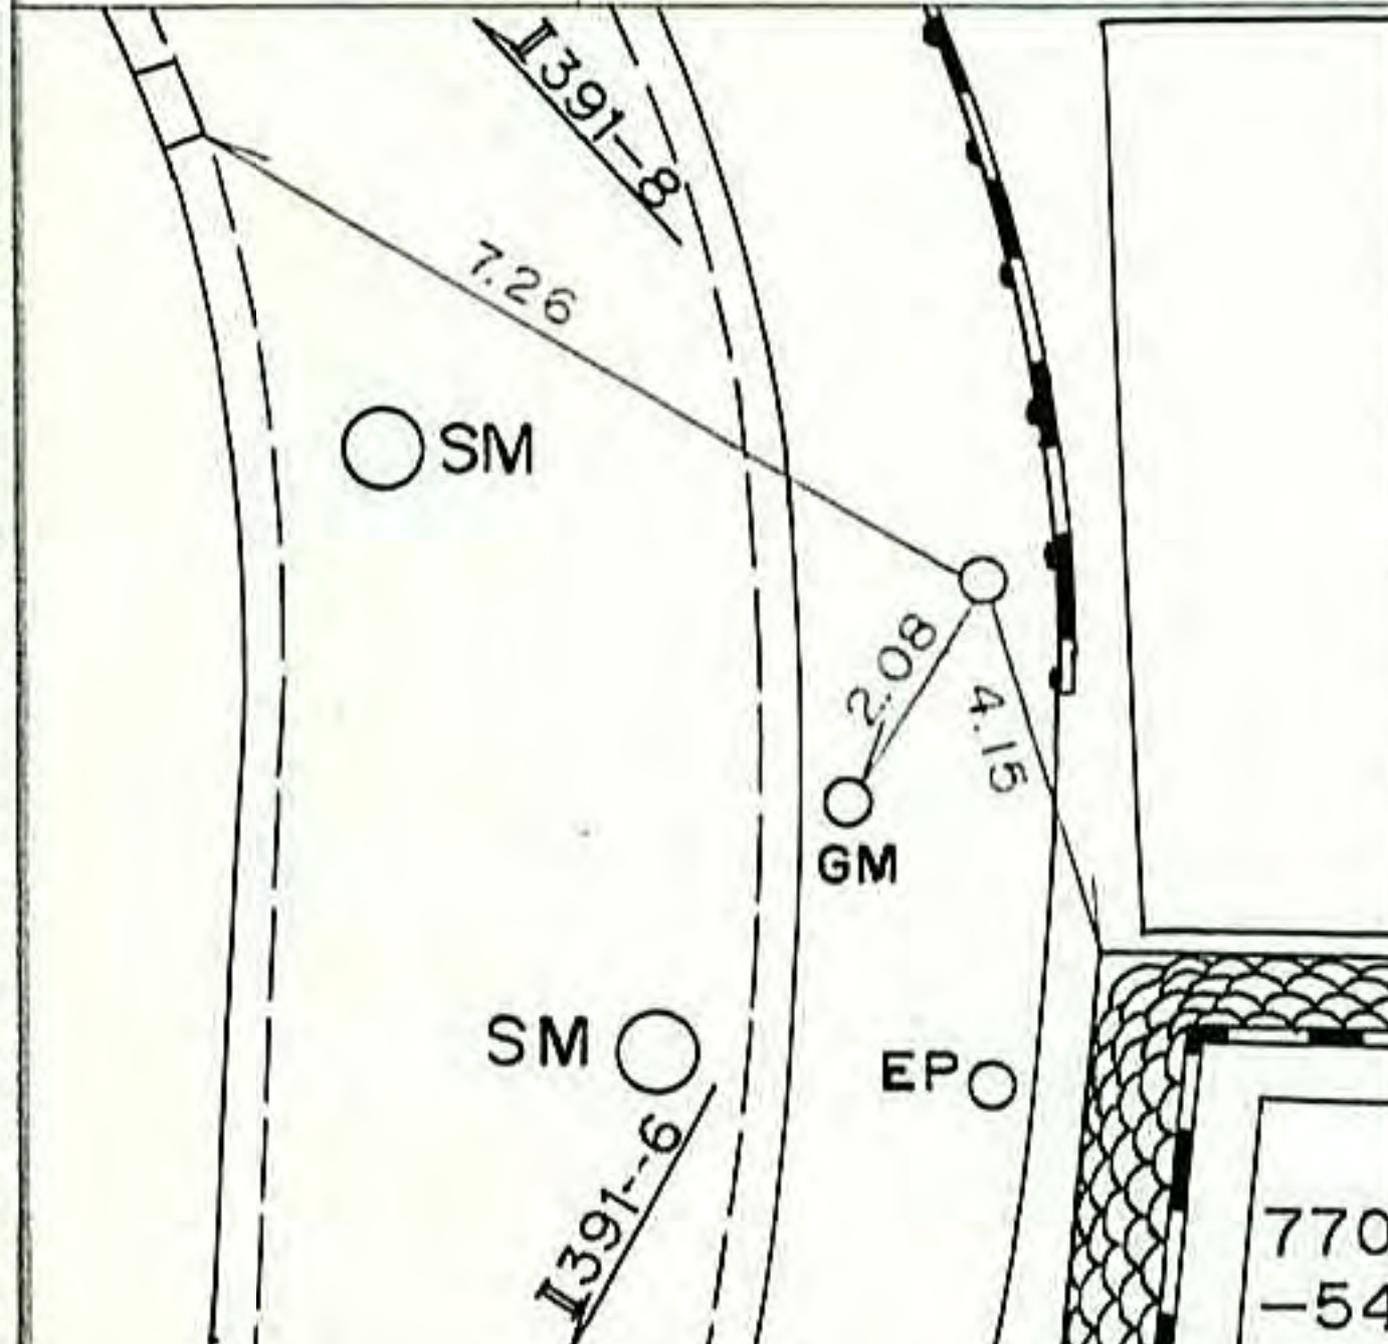

線番号	点番号	標識ノ種類	所在地
Ⅱ391	8	木杭。標石。刻印	金沢区六浦町八一八番地先
要 図		鋌。鑄物杭 金属標	

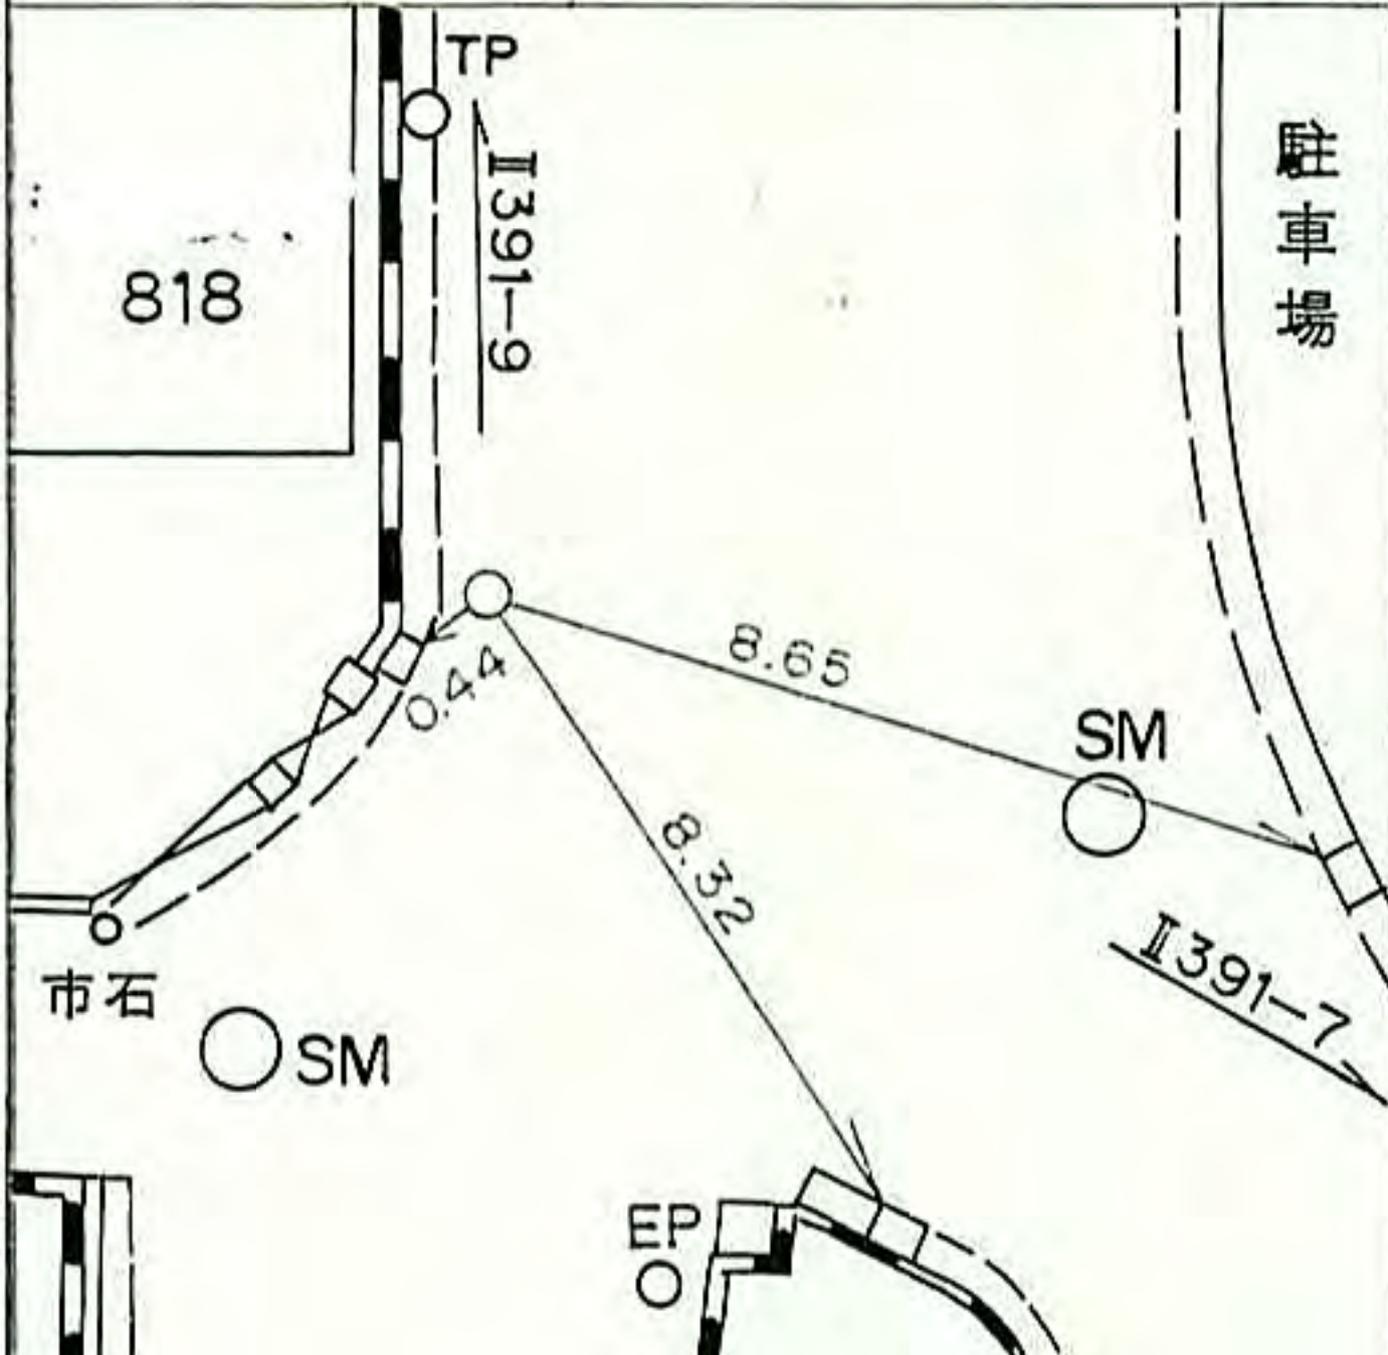

線 番 号	点 番 号	標 識 ノ 種 類	所 在 地
Ⅱ 391	9	<div style="border: 1px solid black; border-radius: 50%; padding: 5px; display: inline-block;">金属標</div> ・ 鋌 ・ 木杭 キザミ	金沢区六浦南一丁目37番15地先
要 図			

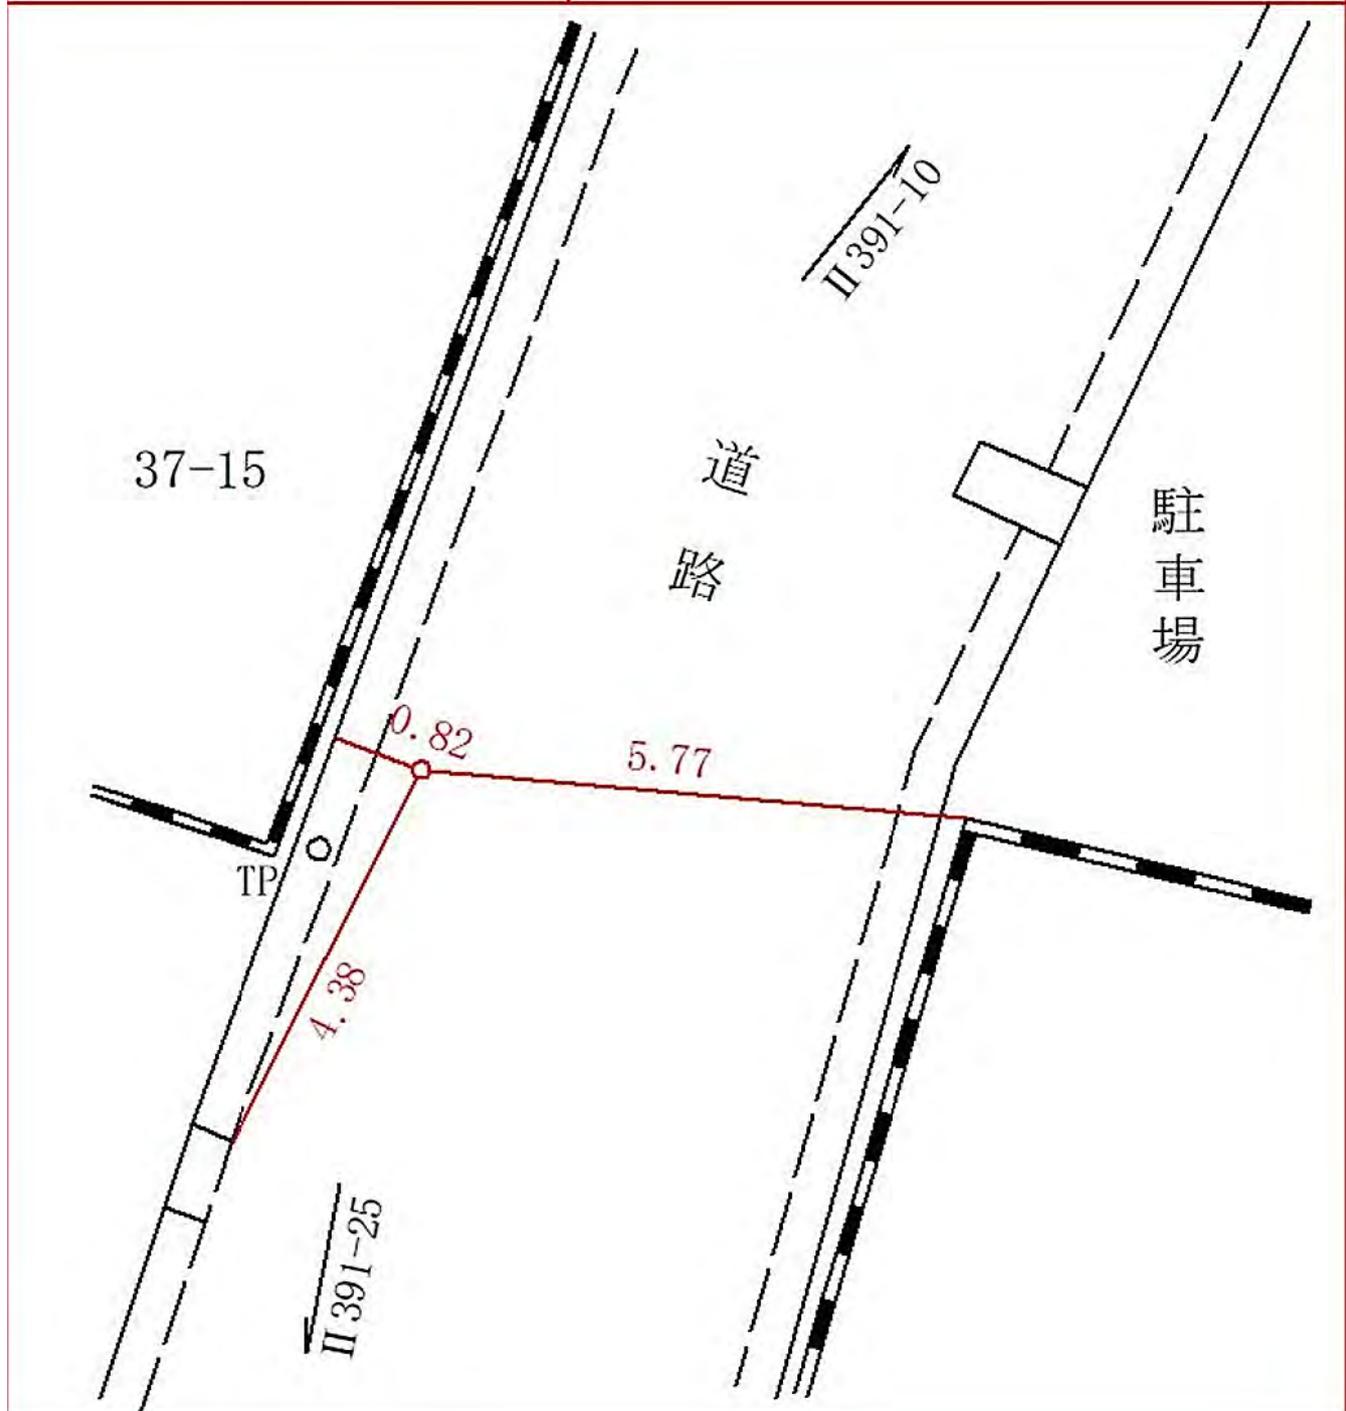

横浜市公共基準点成果表

種別 二次本点
 点番号 II 391-10
 所在地 金沢区六浦東二丁目23番1地先
 設置年月 平成 5 年 月
 廃止年月
 ネットワーク番号 [MD55-1 - 2]
 事業種別 その他

X = -75011.144 m
 Y = -19615.503
 H = 1.27

視準点の名称	方向角	距離	標高	ジオイド高
	°	'	"	m
1 II 391-9	212	27	47	70.365
2 768	18	5	21	130.839
3 II 391-14	110	28	0	265.857
4				

第一方位標 320 58 39
 第二方位標 212 15 48

備考

参考資料 (測地成果2011)

この測量成果は、国土交通省国土地理院の助言を受けたものである。(助言番号) 令2関公第831号
 ※公道以外に設置されている基準点を使用して観測を行う場合には、土地利用者の了解を得てください

線番号	点番号	標識ノ種類	所在地
II 391	10	金属標・鋳・木杭 キザミ	金沢区六浦東二丁目23番1地先
要図			


線番号	点番号	標識ノ種類	所在地
		金属標・鋳・木杭 キザミ	
要図			

第一方位標

第二方位標

線番号	点番号	標識ノ種類	所在地
Ⅱ391	12	木杭。標石。刻印	
要	図	鋌。鑄物杭 金属標	

金沢区六浦町四八三四一―番地先

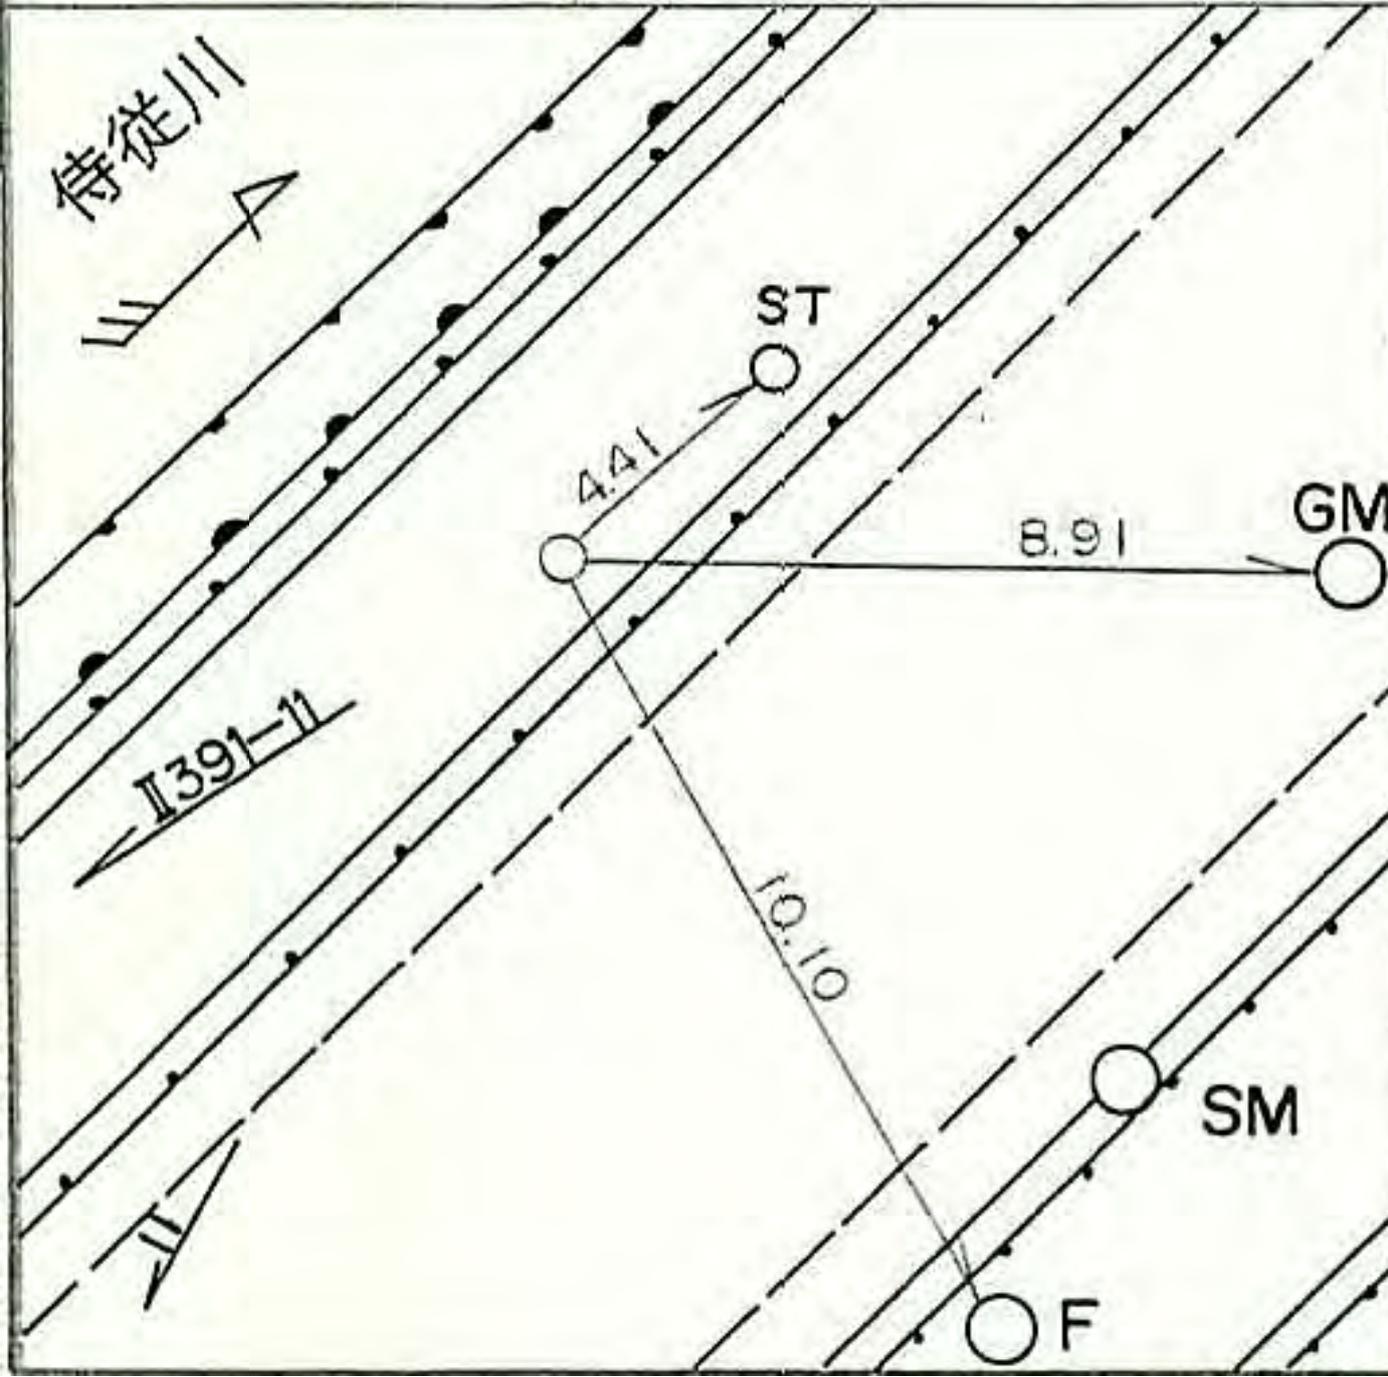

所在地

金沢区柳町一九番地先

標識ノ種類

金属標・鋏・木杭

キザミ

点番号

13

線番号

II 391

要 図



所在地

金沢区六浦東二丁目一番地先

標識ノ種類

金属標・鋌・木杭

キザミ


点番号

14


線番号

II 391

要 図

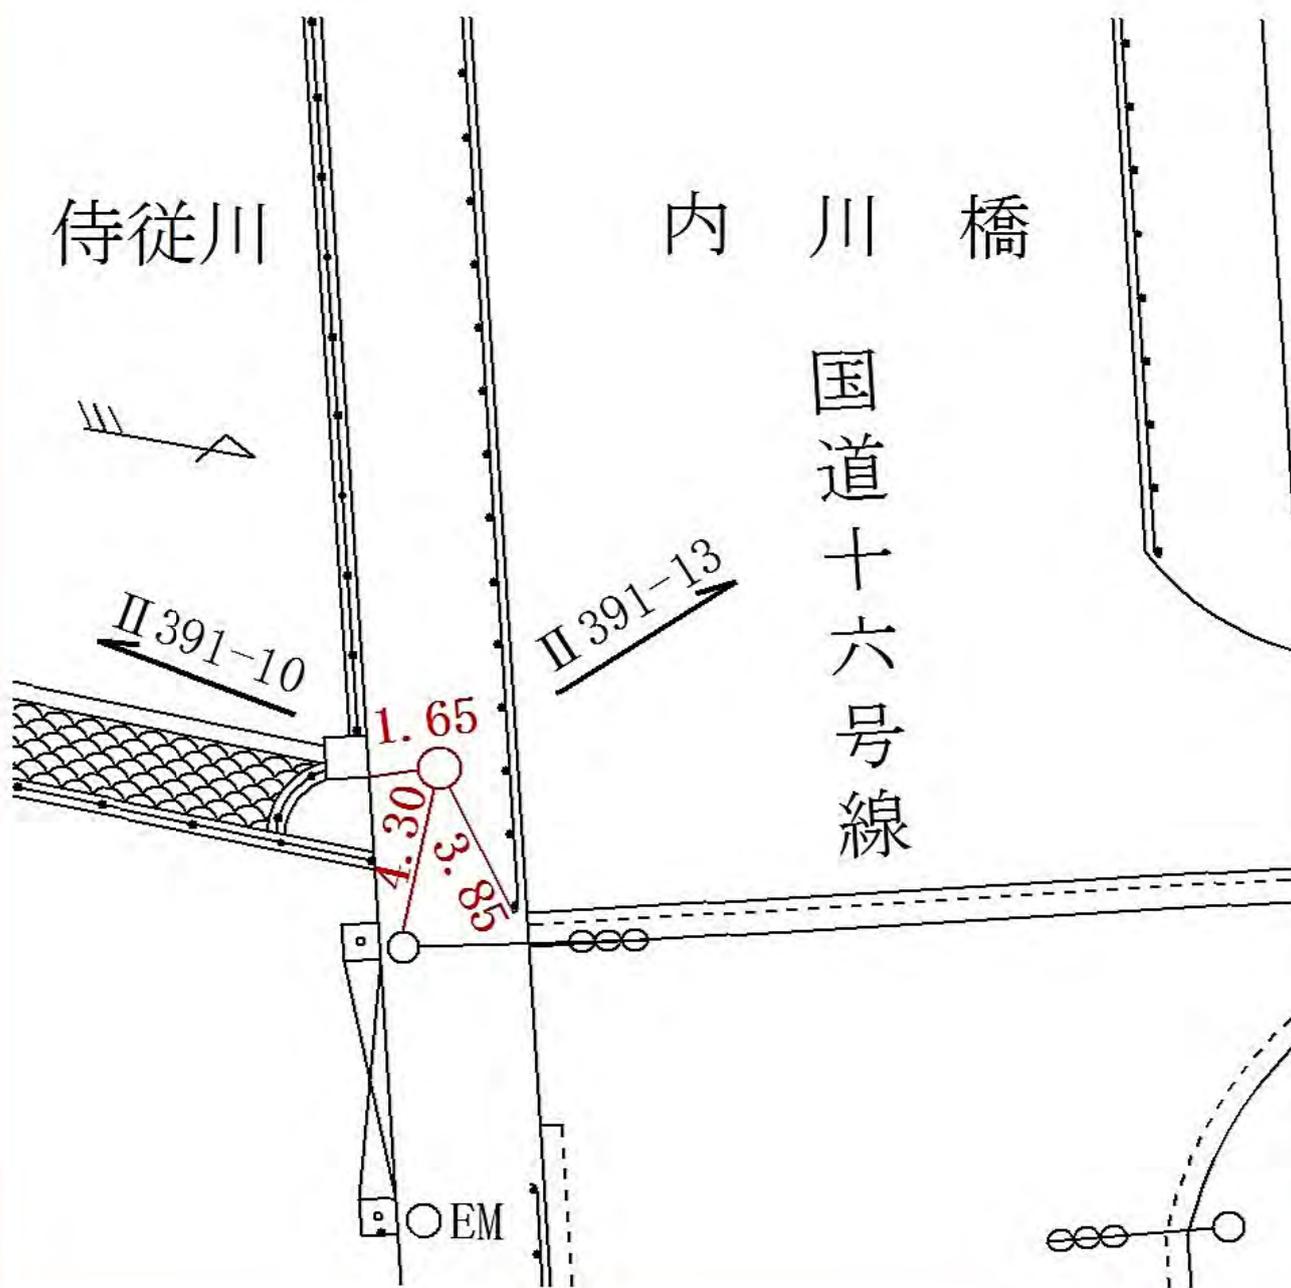

線 番 号	点 番 号	標 識 ノ 種 類	所 在 地
II 391	15	<div style="border: 1px solid black; border-radius: 50%; padding: 5px; display: inline-block;">金属標</div> ・ 鋏 ・ 木杭 キザミ	金沢区六浦東三丁目18番地先
要 図			

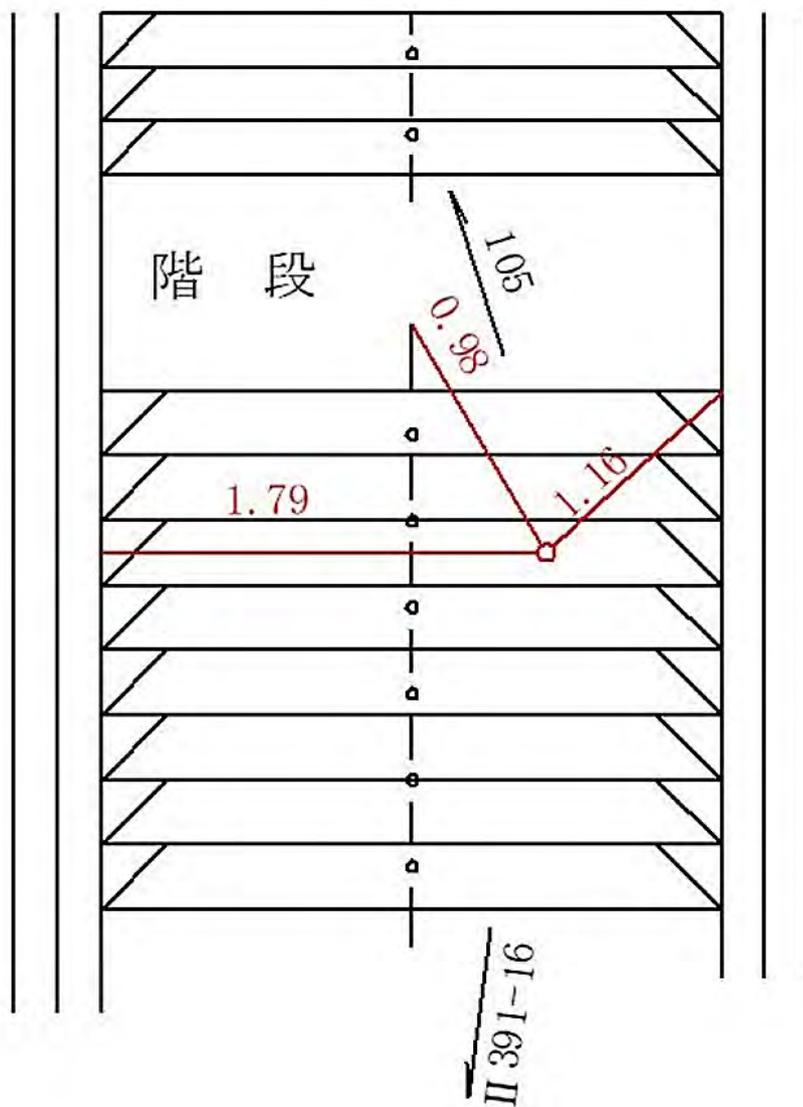

線
番
号

点
番
号

標 識 ノ 種 類

所 在 地

II 391


16

金属標・鋌・木杭

キザミ

要 図

金沢区六浦東三丁目16番1地先

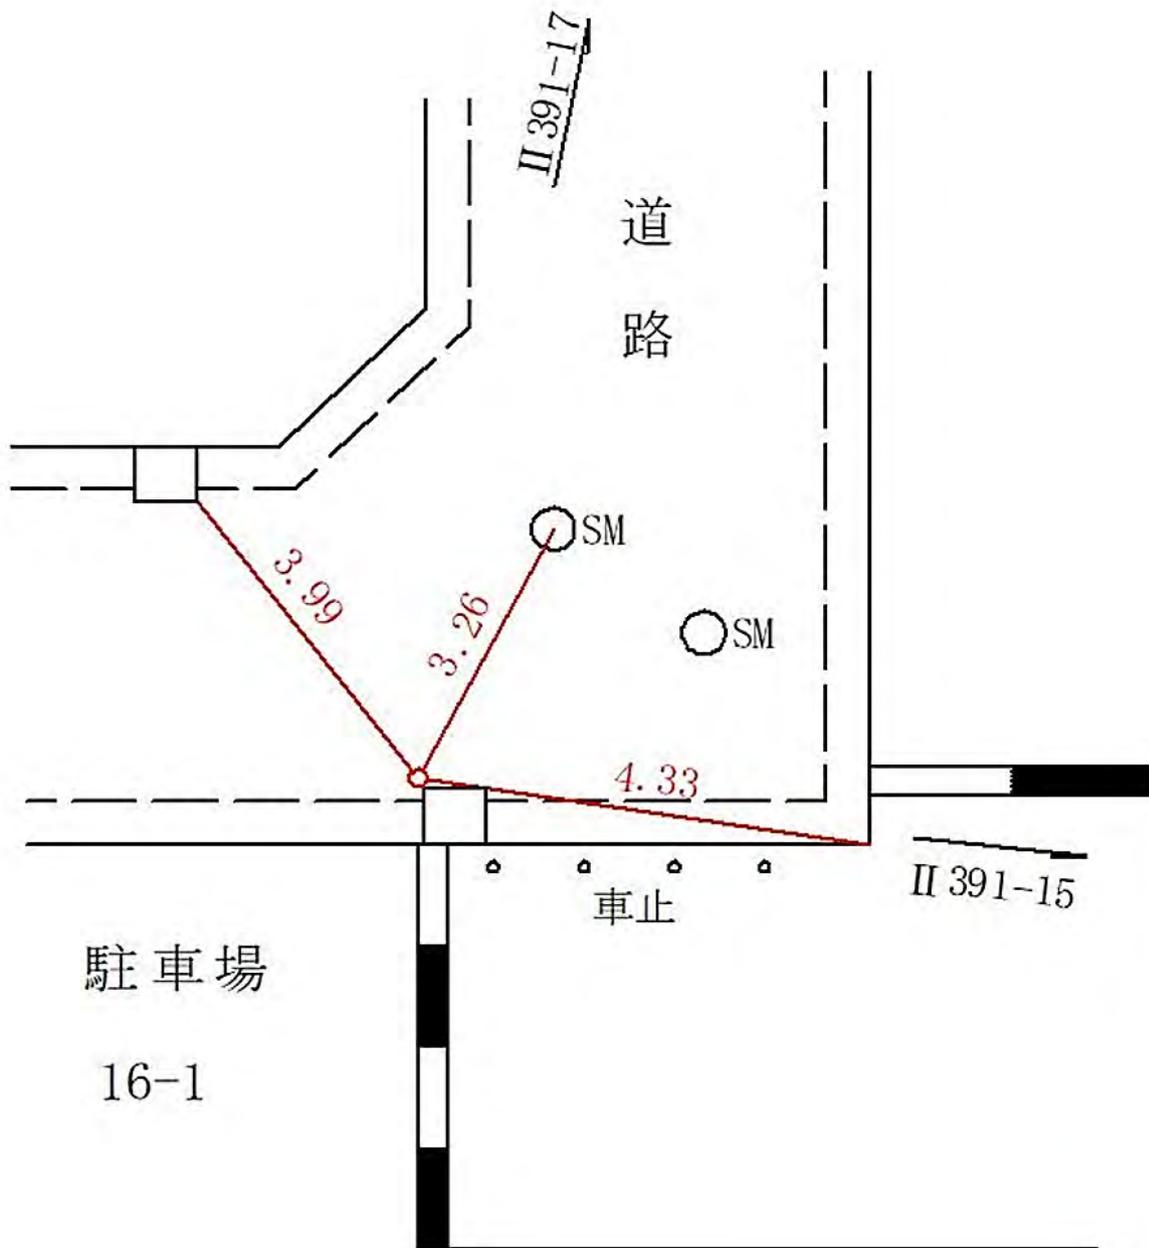

線
番
号

点
番
号

標 識 ノ 種 類

所 在 地

Ⅱ 391


18

金属標・鋳・木杭

キザミ

要 図

金沢区六浦東三丁目10番1地先

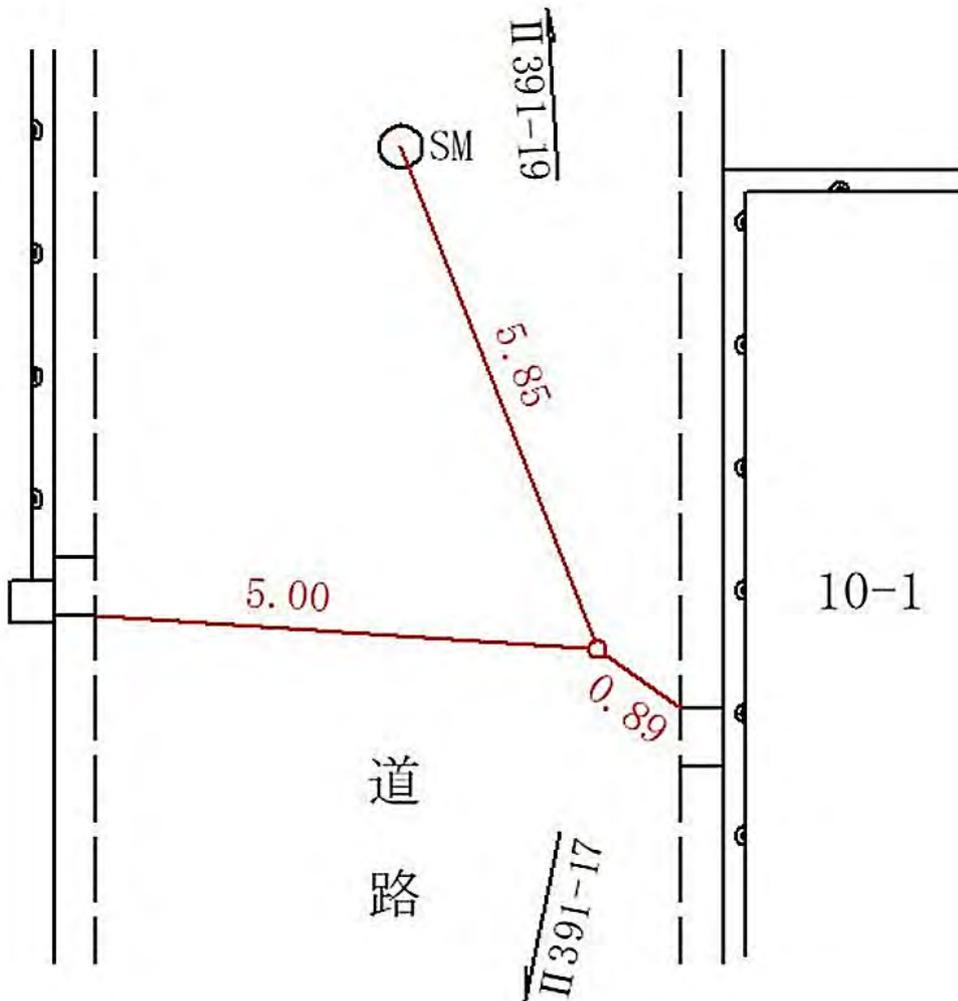


線 番 号	点 番 号	標 識 ノ 種 類	所 在 地
-------------	-------------	-----------	-------------

Ⅱ 391 19

金属標・鋸・木杭
キザミ

金沢区六浦南一丁目16番13地先

要 図

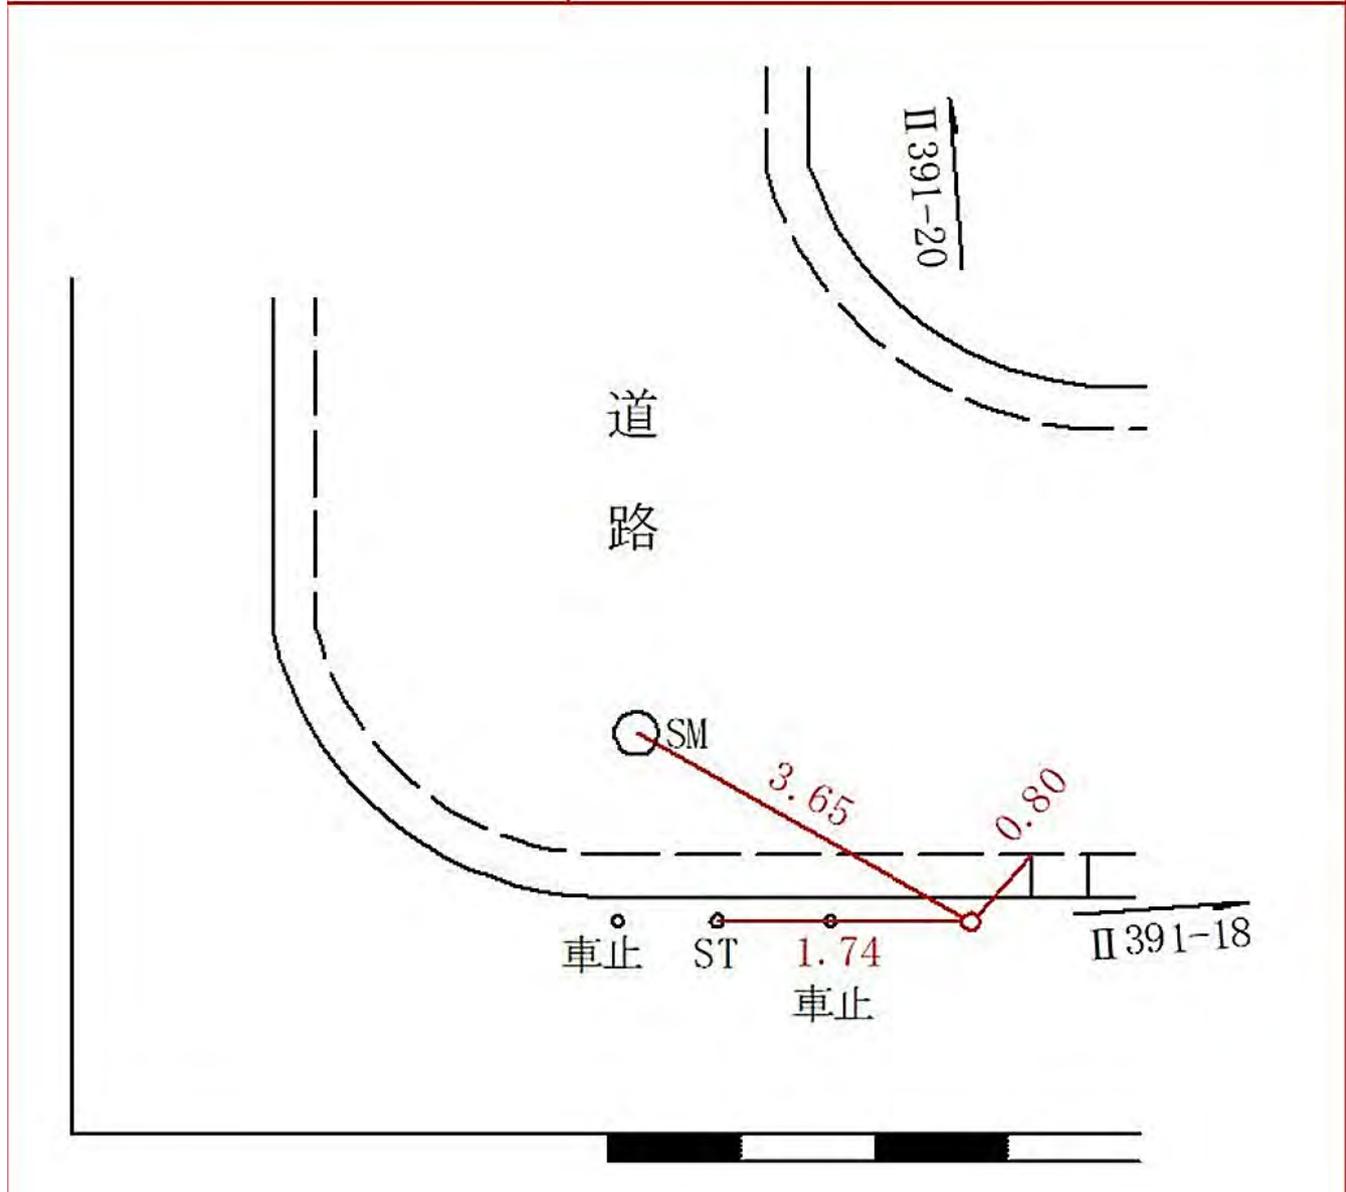

所在地

金沢区六浦東三丁目7番3地先

標識ノ種類

金属標・鋌・木杭

キザミ


点番号

20


線番号

II 391


要 図

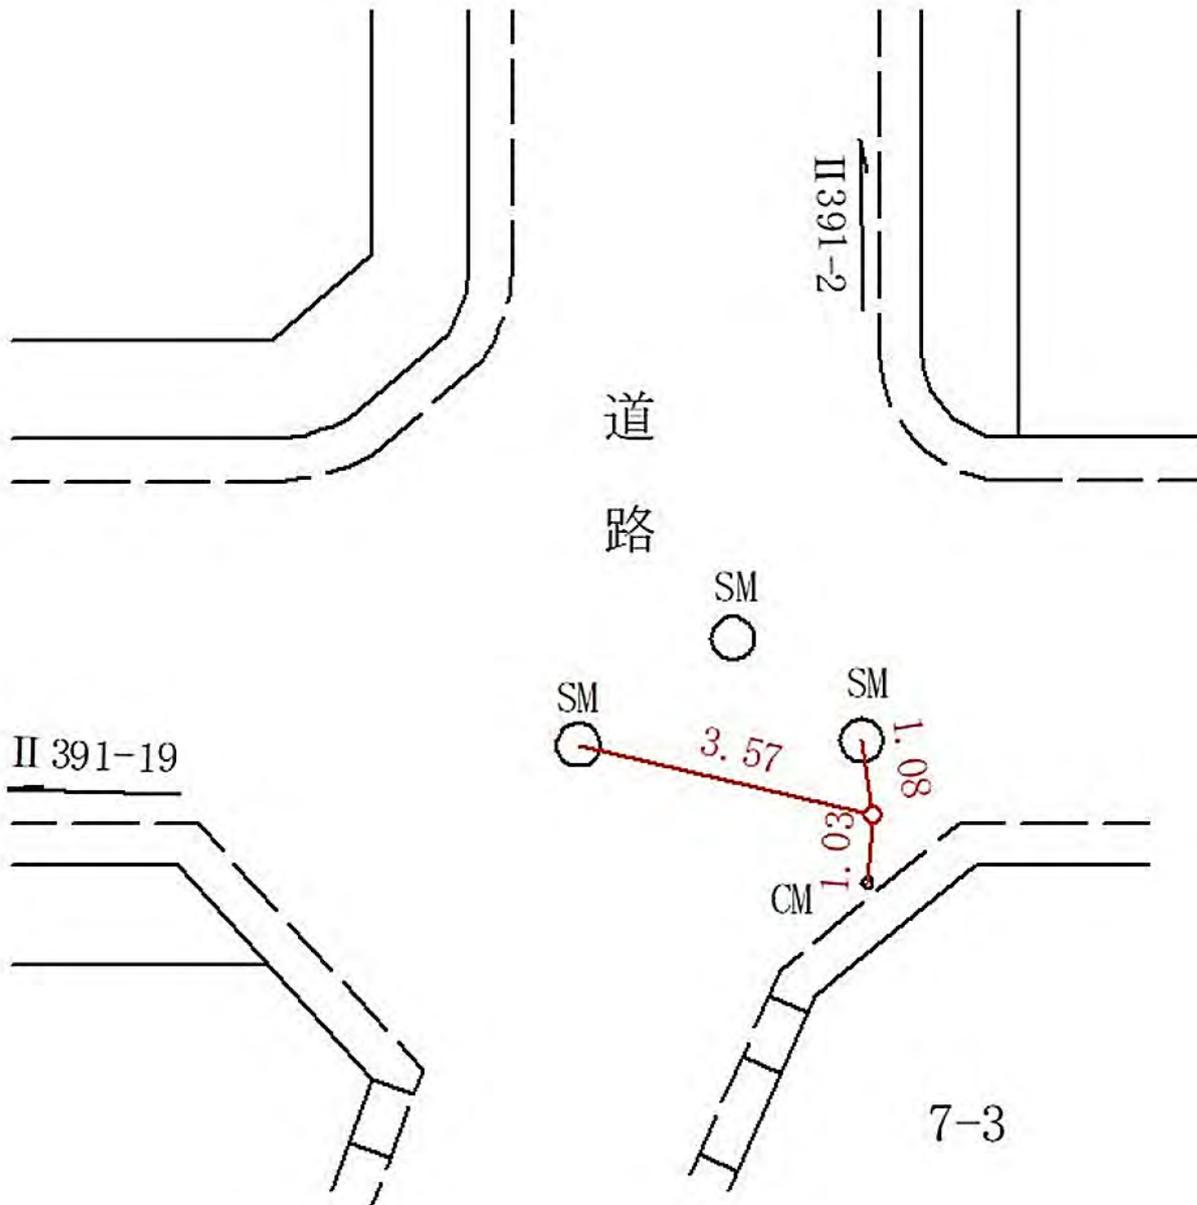


線 番 号	点 番 号	標 識 ノ 種 類	所 在 地
Ⅱ 391	21	<div style="border: 1px solid black; border-radius: 50%; padding: 5px; display: inline-block;">金属標</div> ・ 鋏 ・ 木杭 キザミ	金沢区六浦東二丁目20番3地先
要 図			

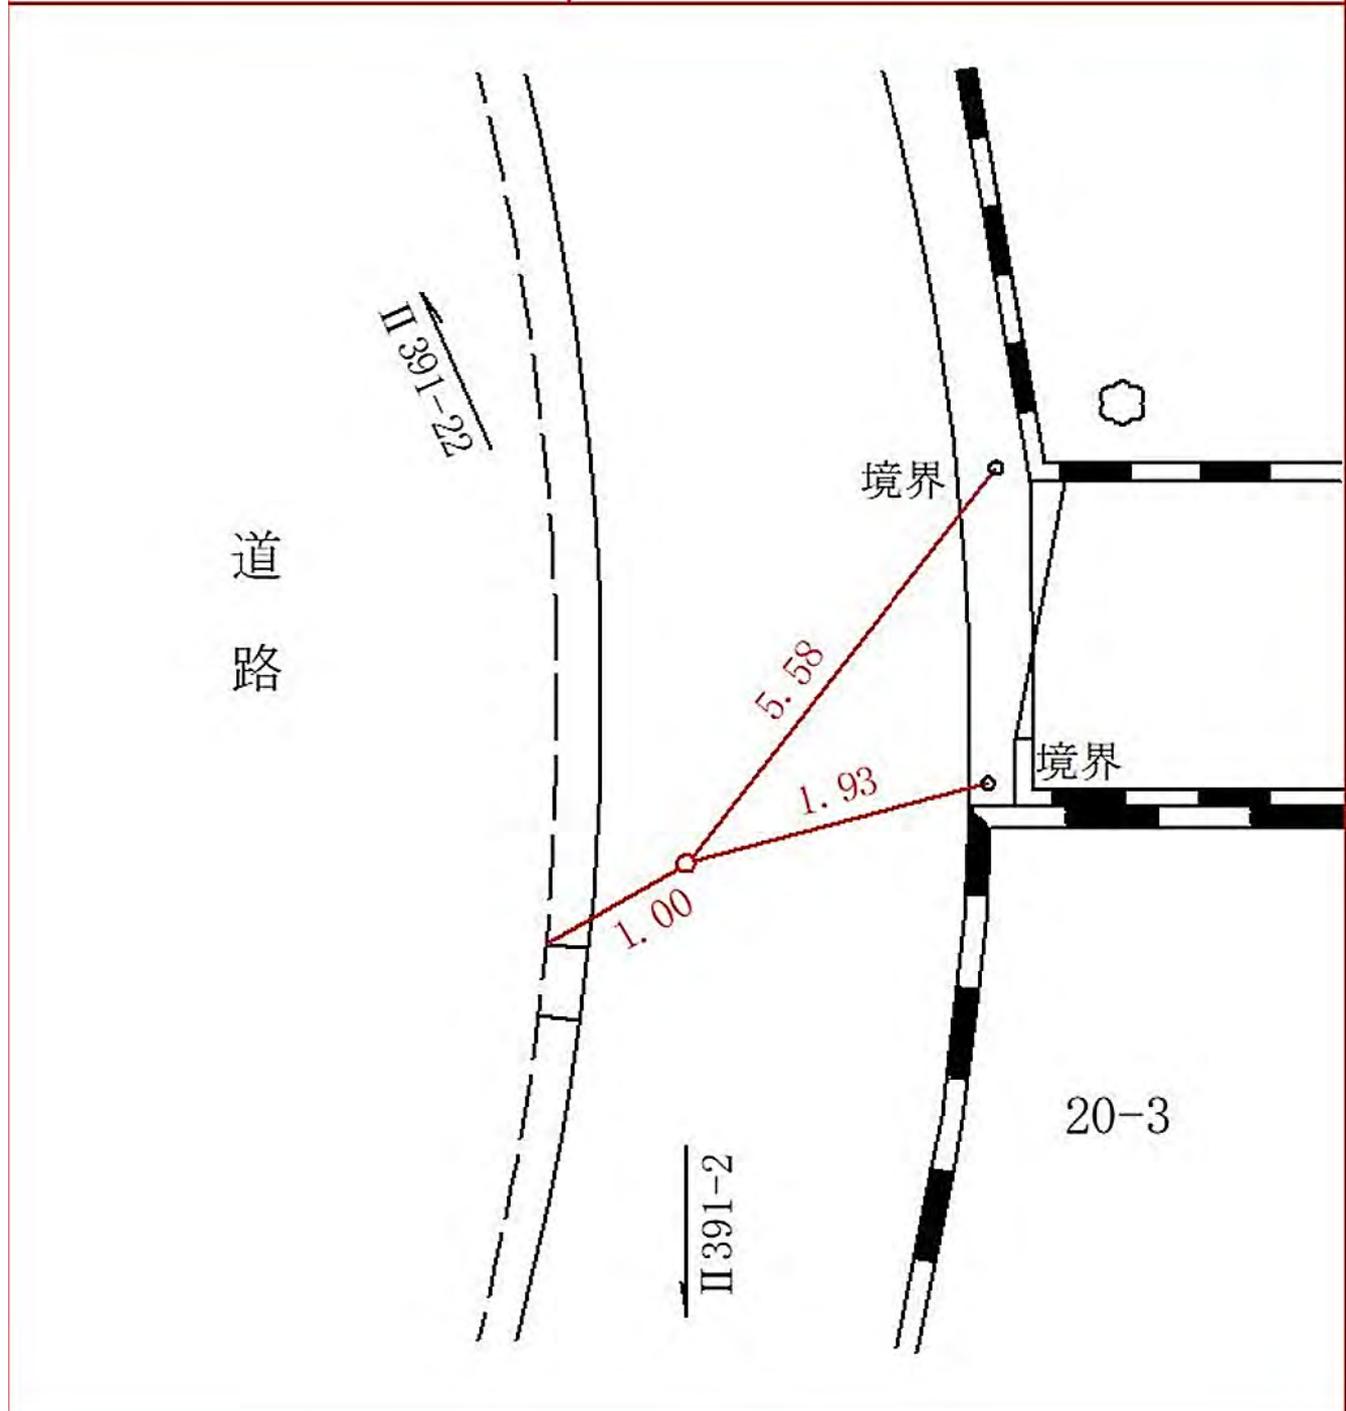


線 番 号	点 番 号	標 識 ノ 種 類	所 在 地
Ⅱ 391	22	<div style="border: 1px solid black; border-radius: 50%; padding: 5px; display: inline-block;">金属標</div> ・ 鋌 ・ 木杭 キザミ	金沢区六浦南一丁目19番11地先
要 図			

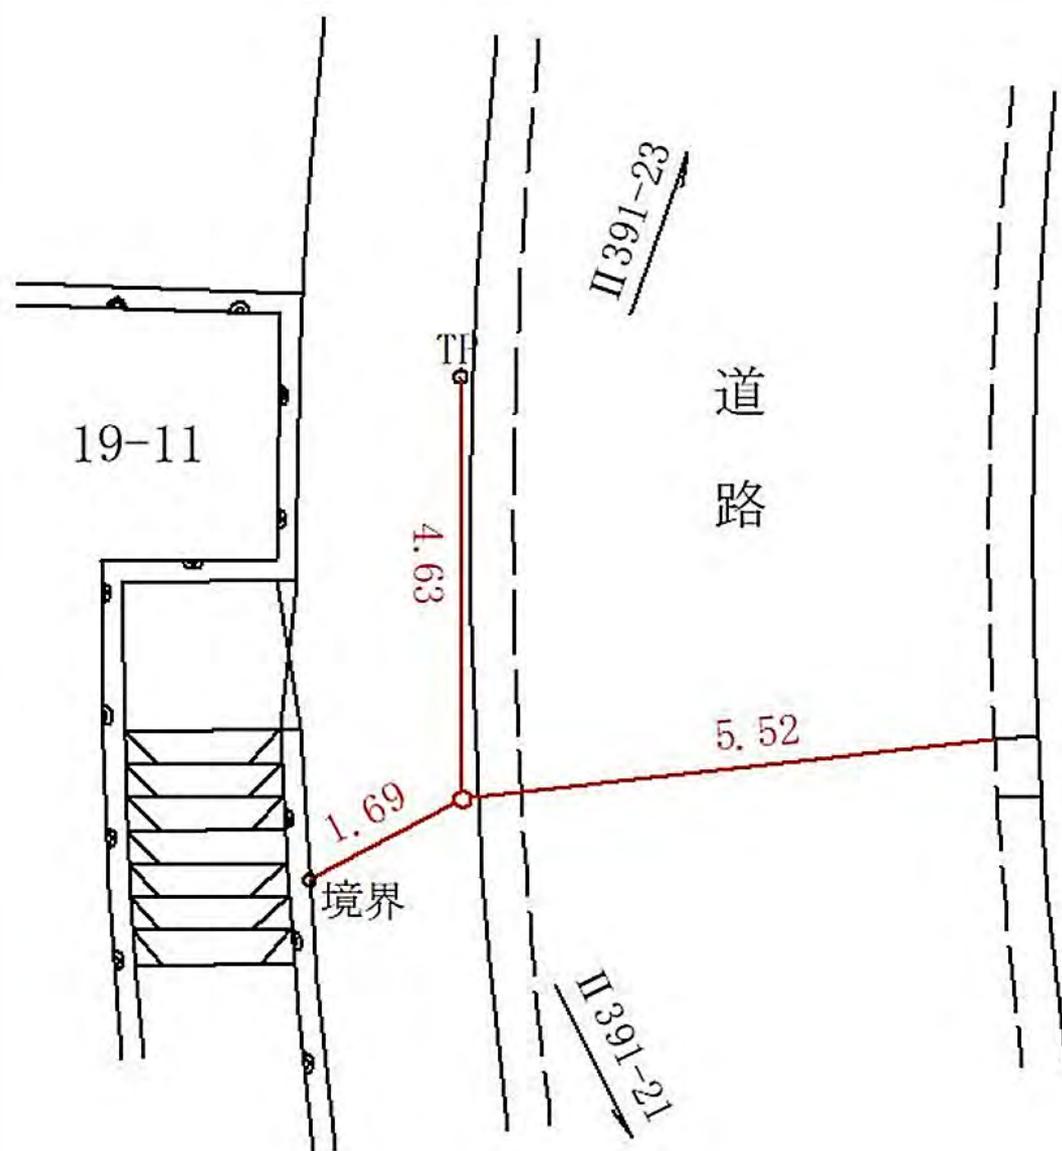

線 番 号	点 番 号	標 識 ノ 種 類	所 在 地
II 391	24	<div style="border: 1px solid black; border-radius: 50%; padding: 5px; display: inline-block;">金属標</div> ・ 鋏 ・ 木杭 キザミ	金沢区六浦東二丁目22番23地先
要 図			

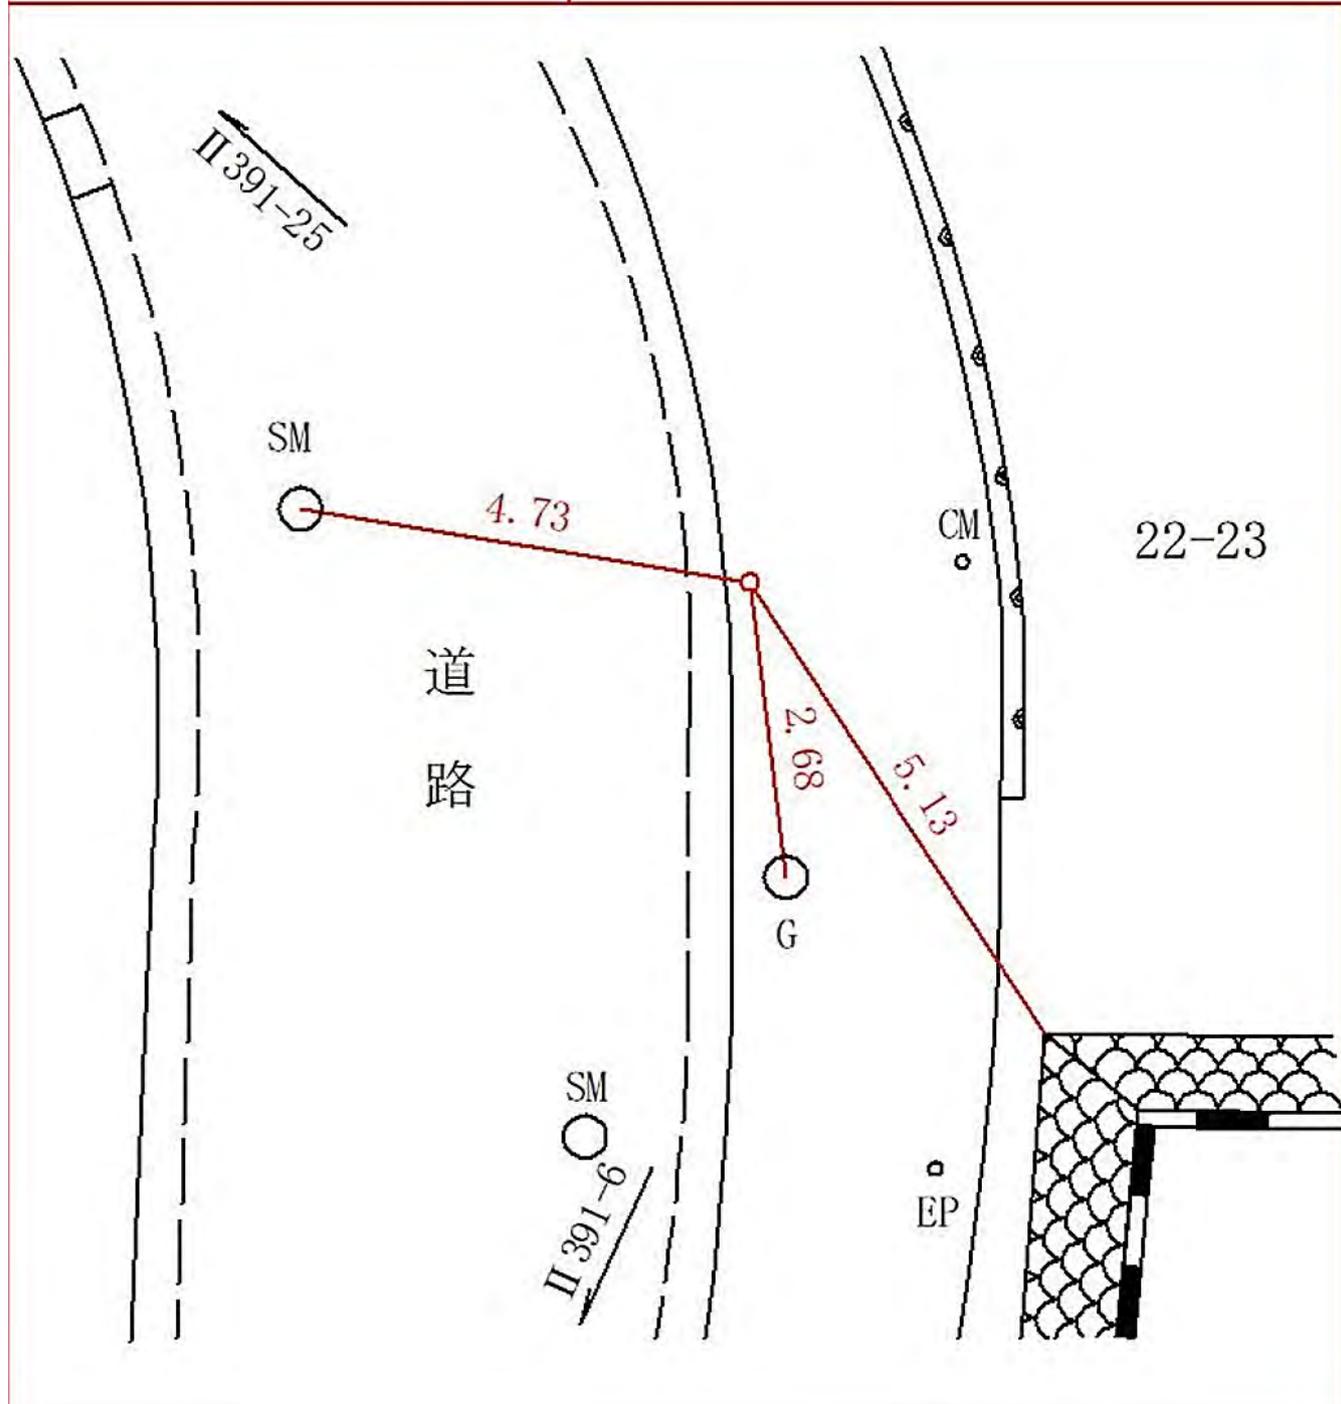

線 番 号	点 番 号	標 識 ノ 種 類	所 在 地
II 391	25	<div style="border: 1px solid black; border-radius: 50%; padding: 5px; display: inline-block;">金属標</div> ・ 鋸 ・ 木杭 キザミ	金沢区六浦南一丁目20番34地先
要 図			

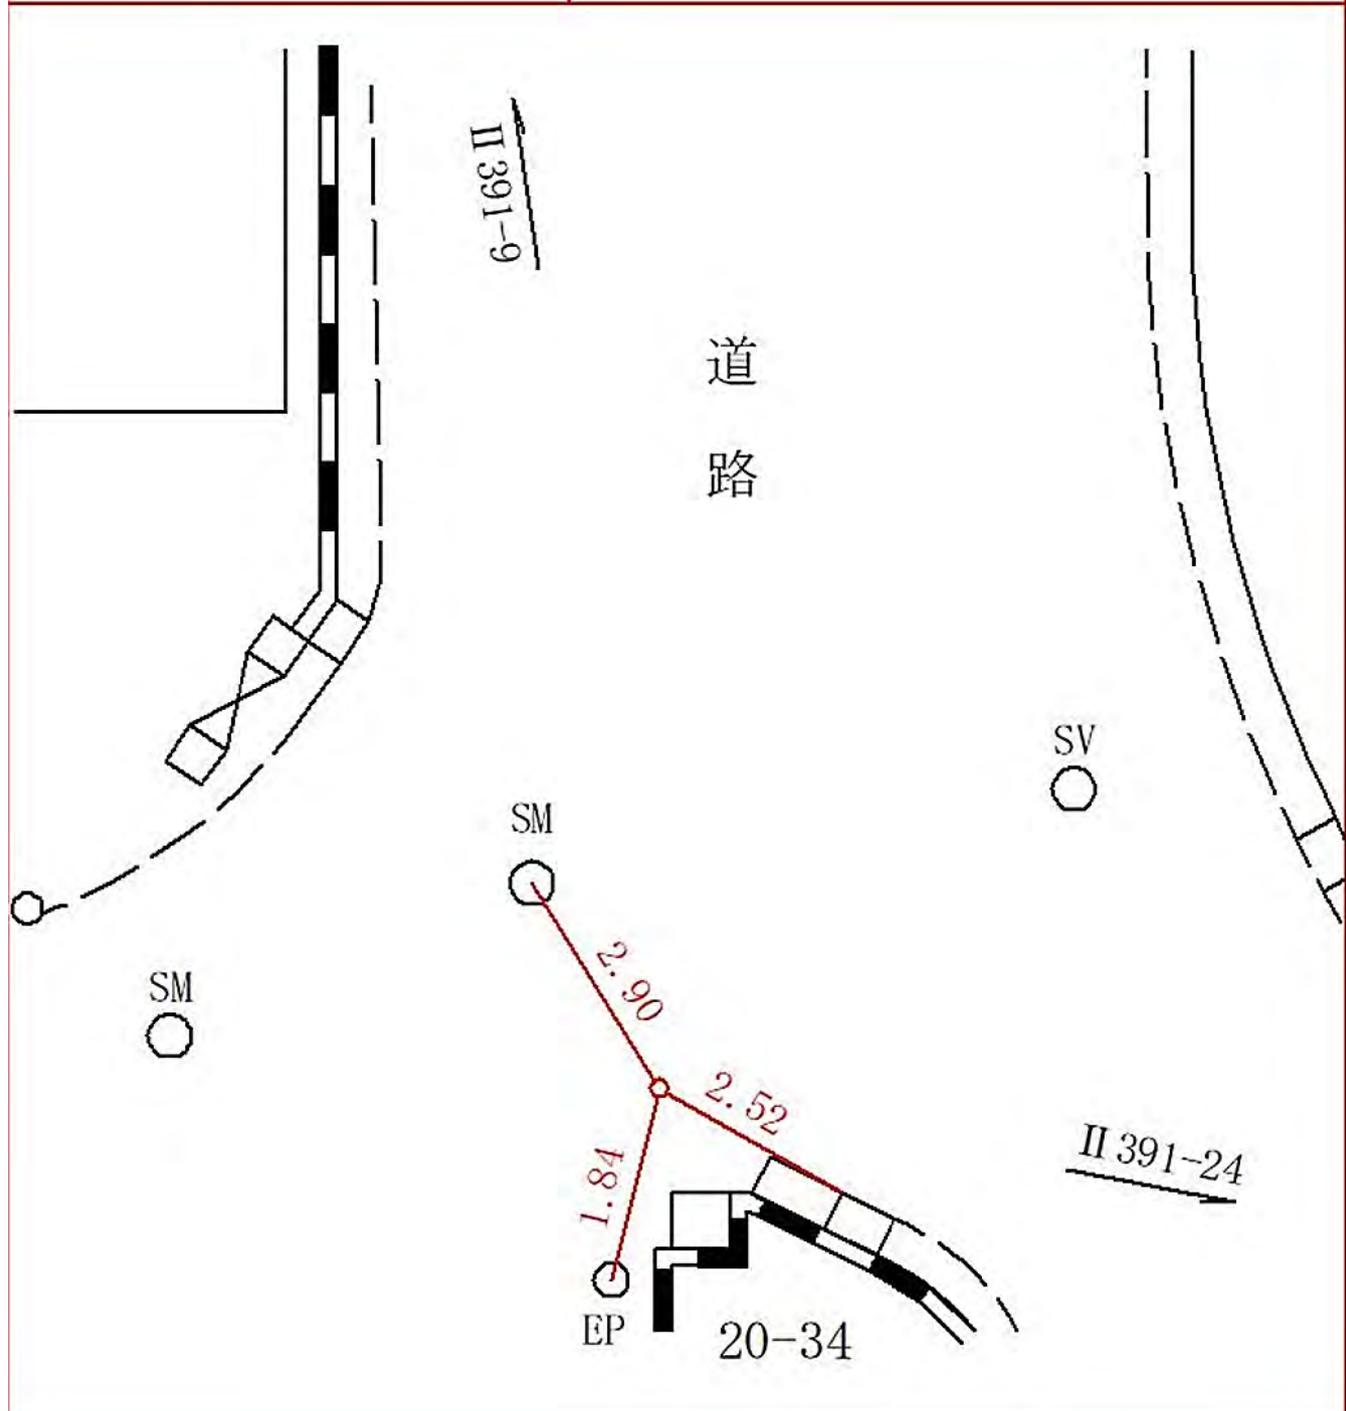

所在地 戸塚区川上町五二一 一番地先

標識ノ種類

木杭。標石。刻印

鎮。鑄物杭。金属標

線番号


I392

点番号

2

要

図

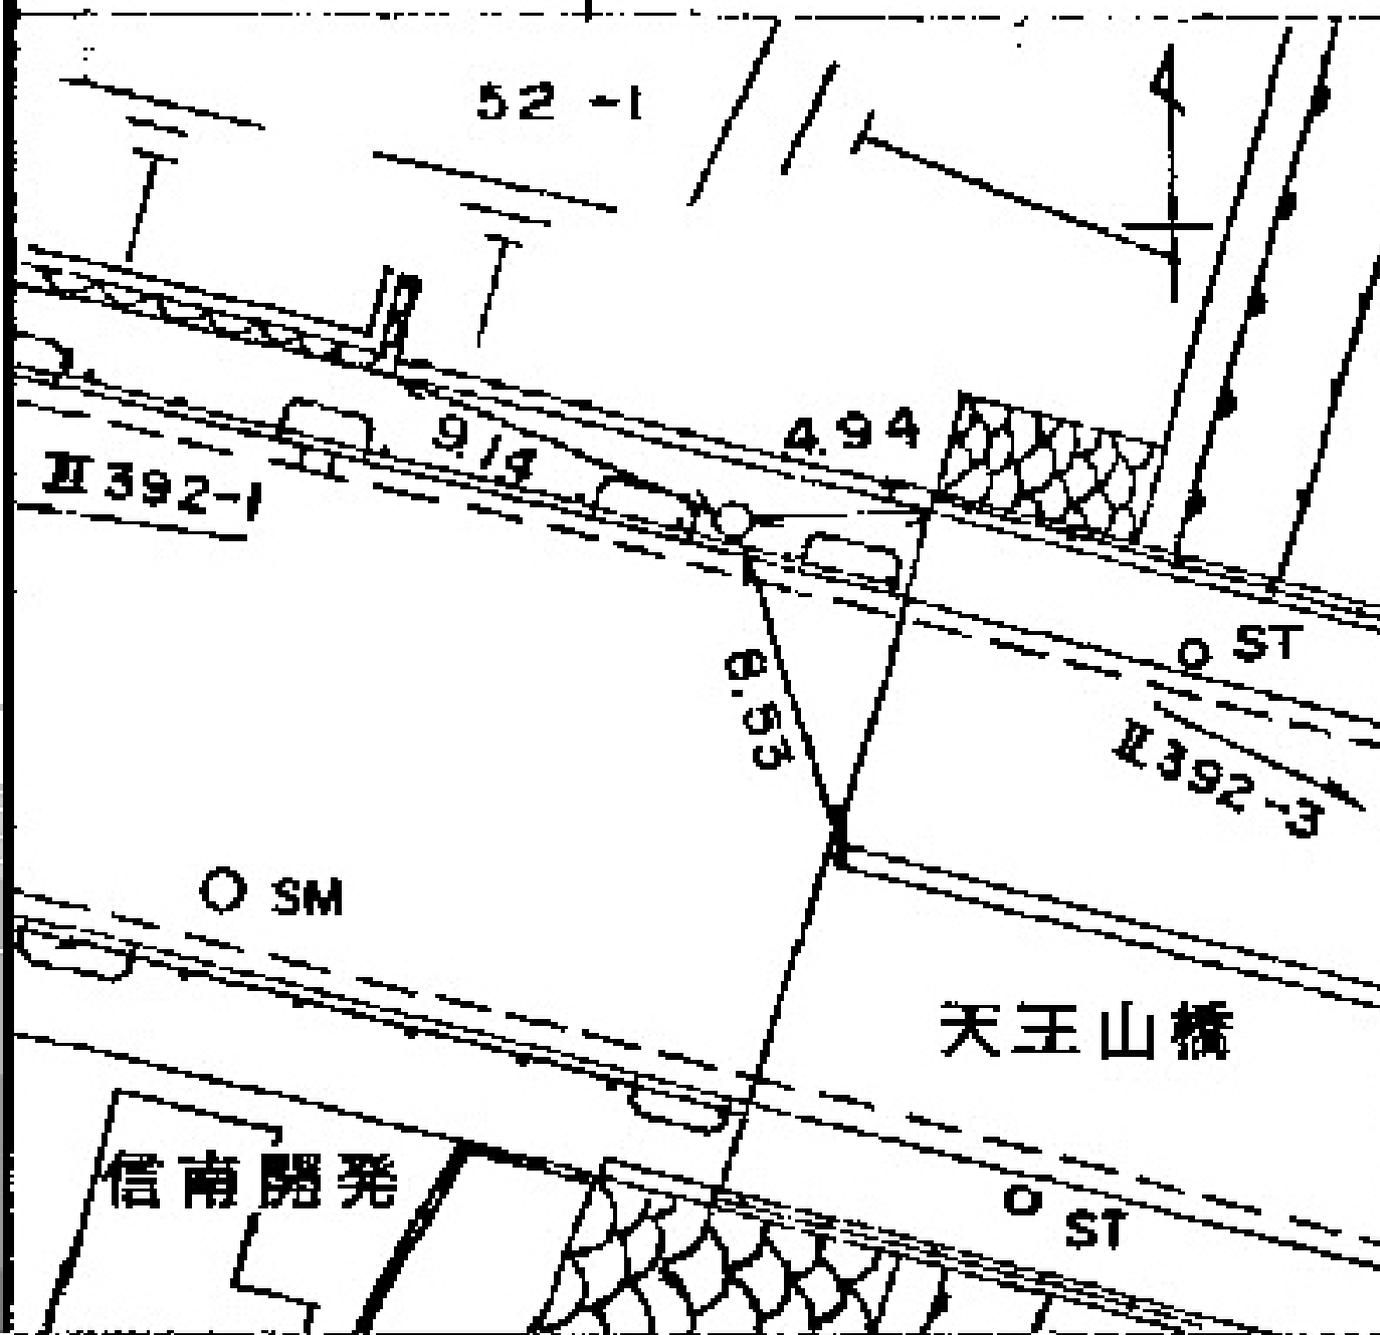

所在地

戸塚区品濃町五〇四―一番地先

標識ノ種類

木杭。標石。刻印

鋌。鑄物杭。金属標

線番号

I392


点番号

3

要

図

品濃小学校前 交差点

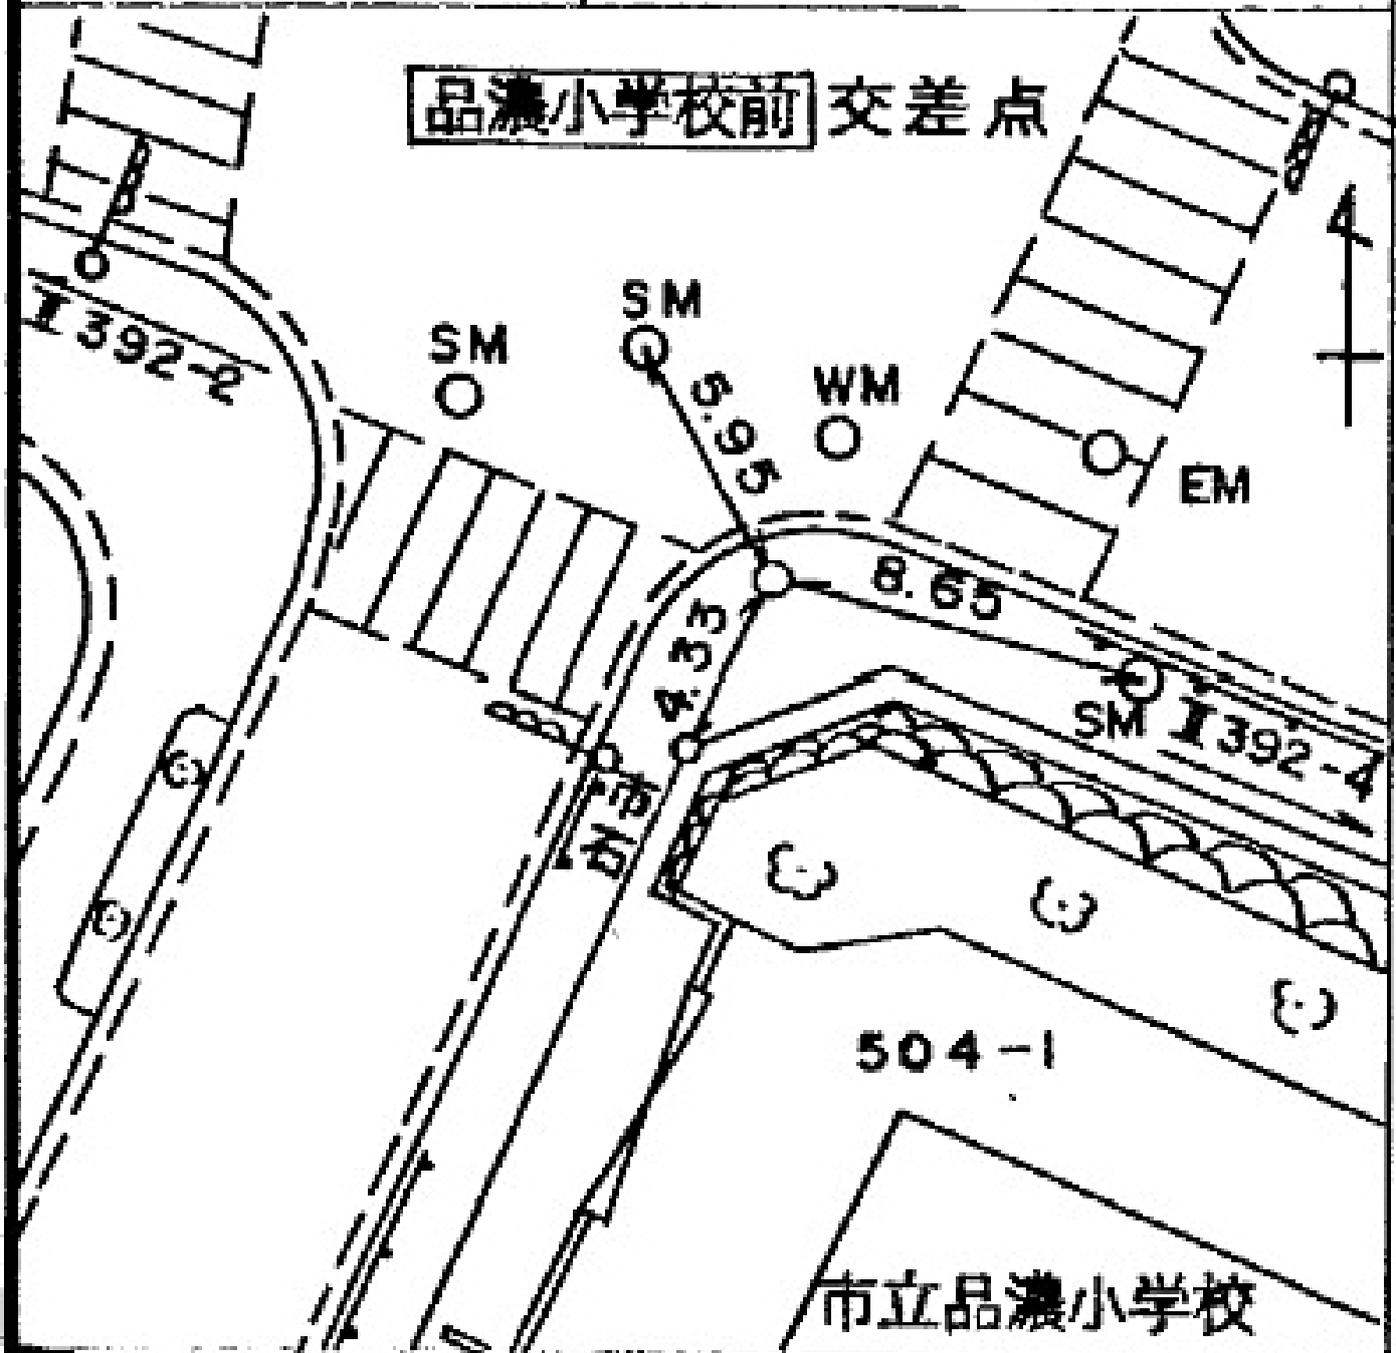

所在地

戸塚区品濃町二九四番地先

標識ノ種類

木杭。標石。刻印

鋌。鑄物杭。金属標



線番号


I392

点番号

5

要

図

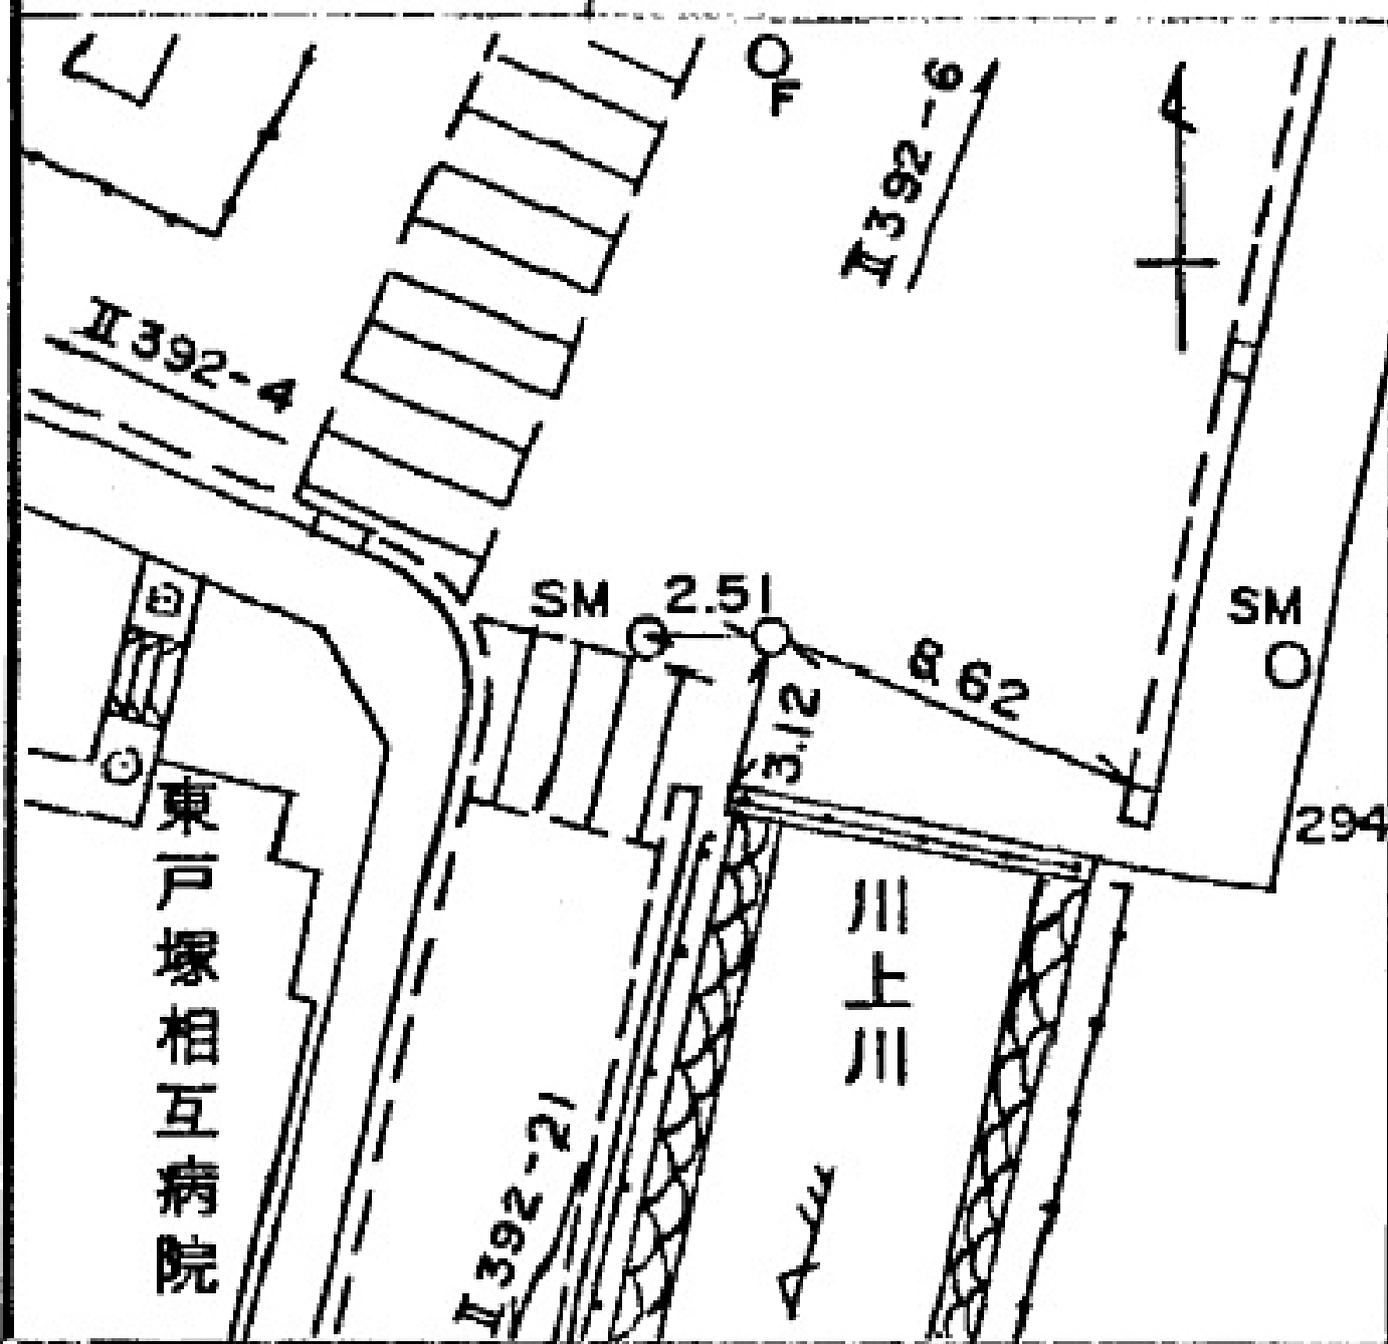

所在地

戸塚区上柏尾町三二三一三五番地先

標識ノ種類

木杭。標石。刻印

鋌。鑄物杭 **金属標**


線番号

I392

点番号

8

要 図

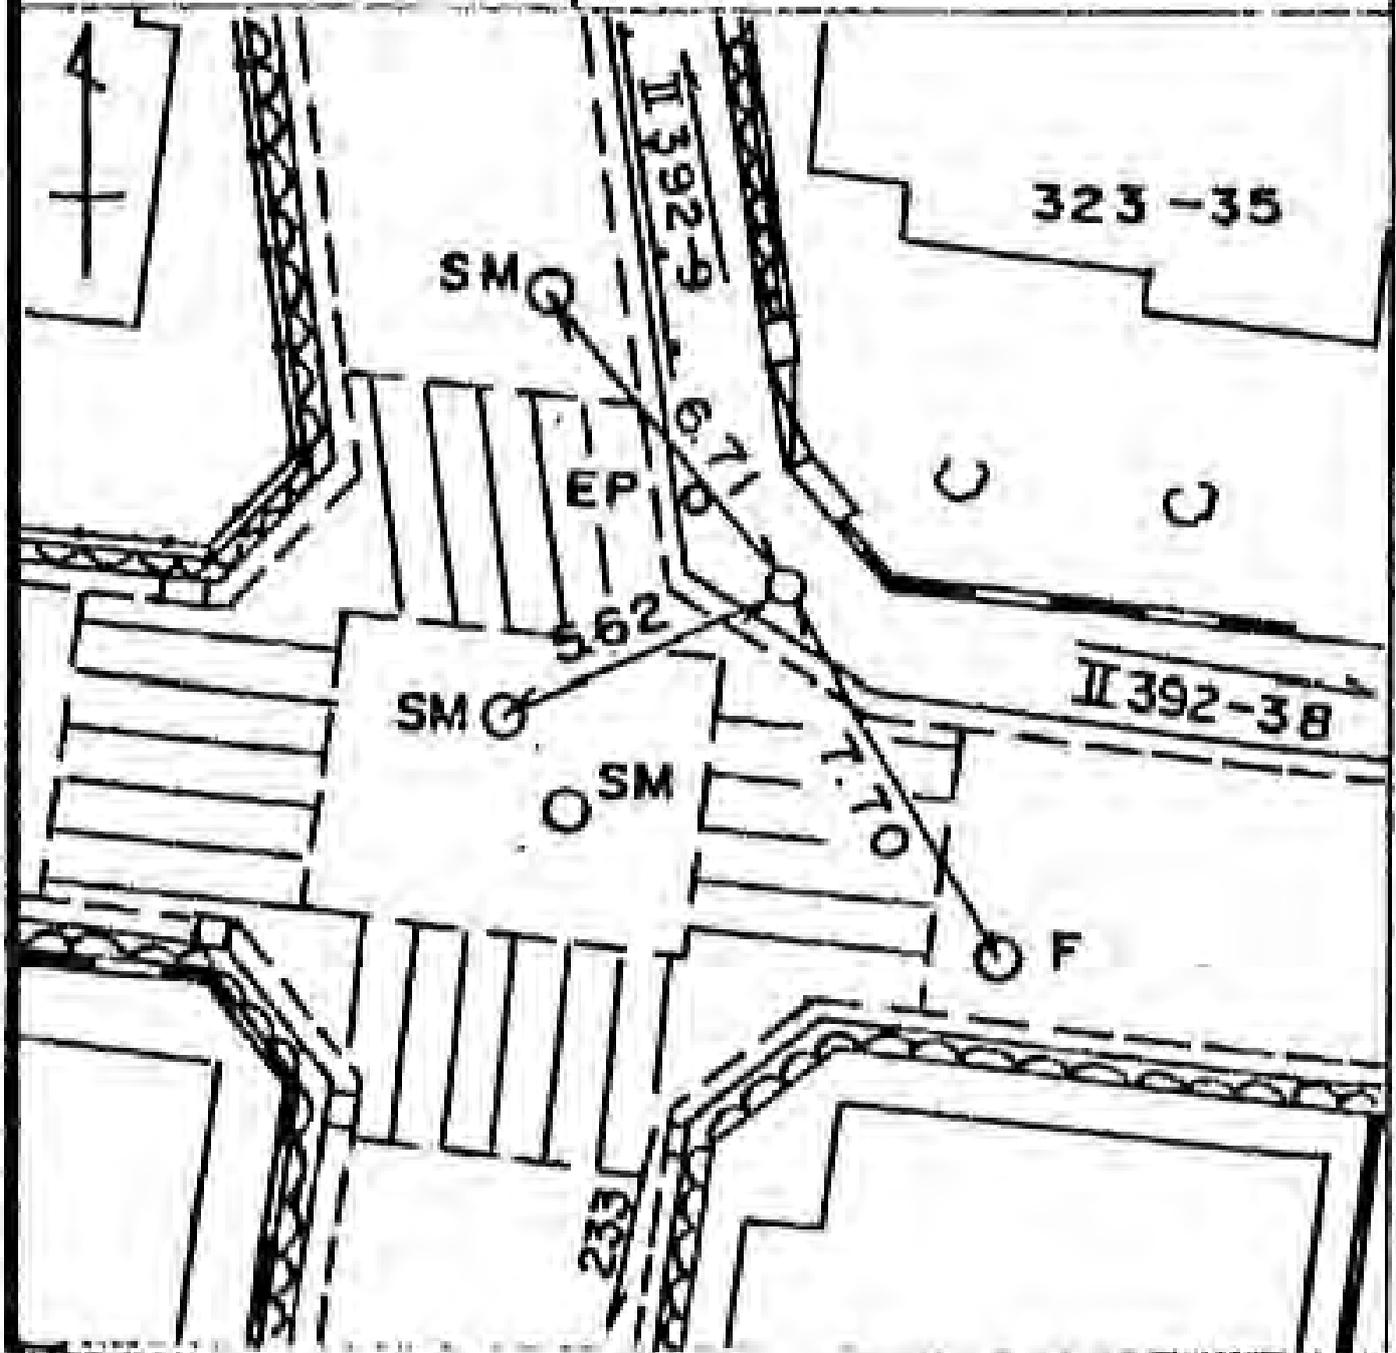

所在地

戸塚区上柏尾町二六四番地先

標識ノ種類

木杭・標石・刻印

鋳・鑄物杭 **金属標**

線番号

I392

点番号

10


要

図


駐車場

美里荘

資材置場
264

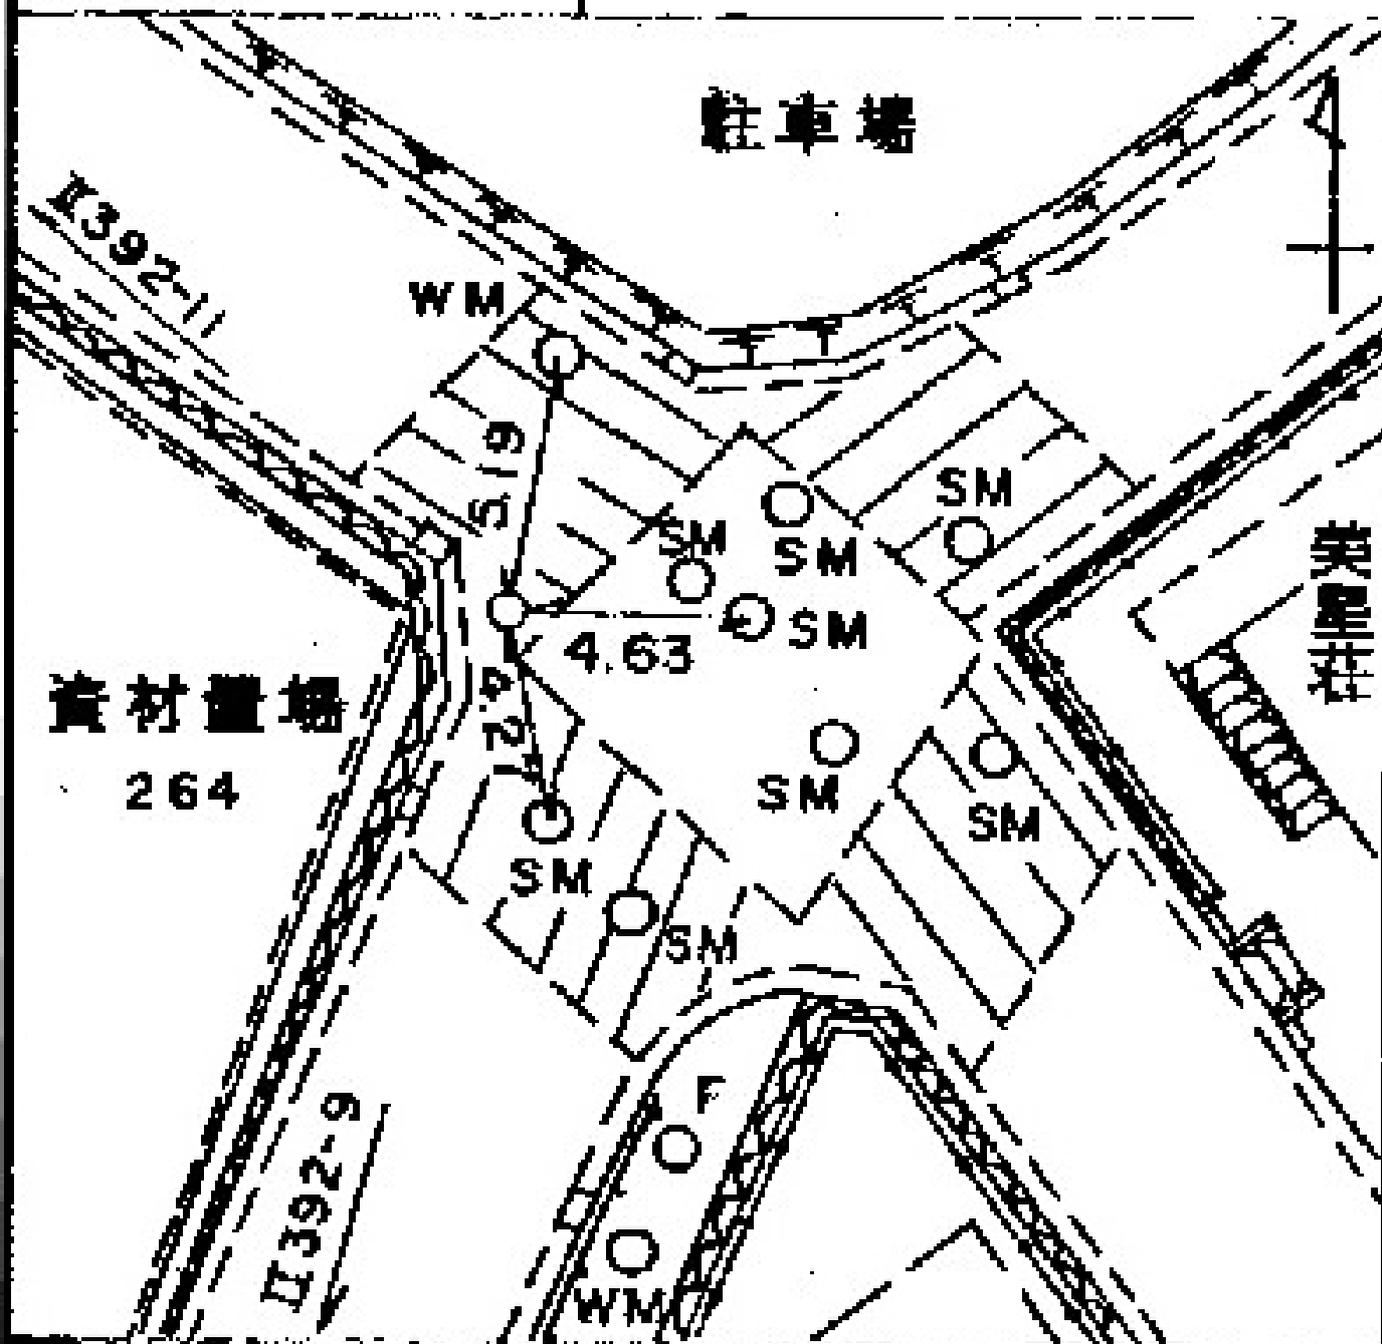


線番号	点番号	標識ノ種類	所在地
I392	17	木杭。標石。刻印	戸塚区平戸町三八六番地先
要	図	釘。鋳物杭 金属標	

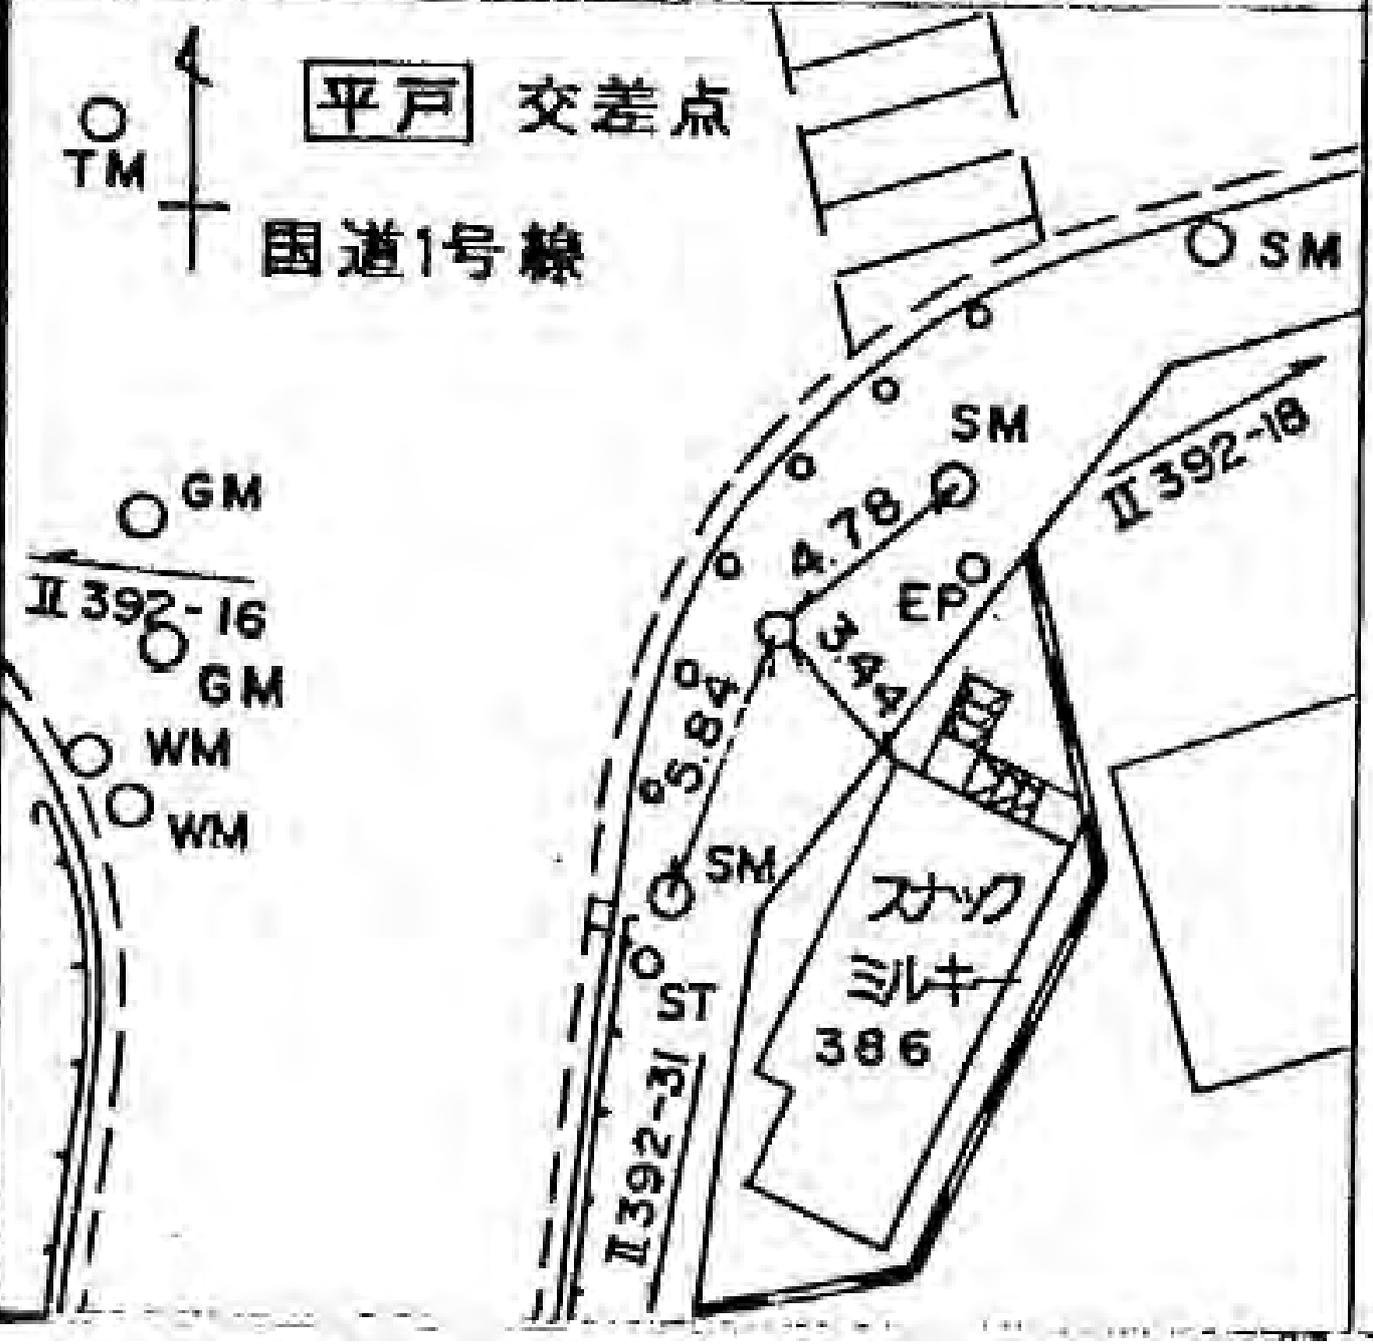


戸塚区平戸町三八六番地先

線番号	点番号	標識ノ種類
I392	18	木杭。標石。刻印
要	図	鎮。鑄物杭 金属標

所在地
戸塚区平戸町三一三番地先

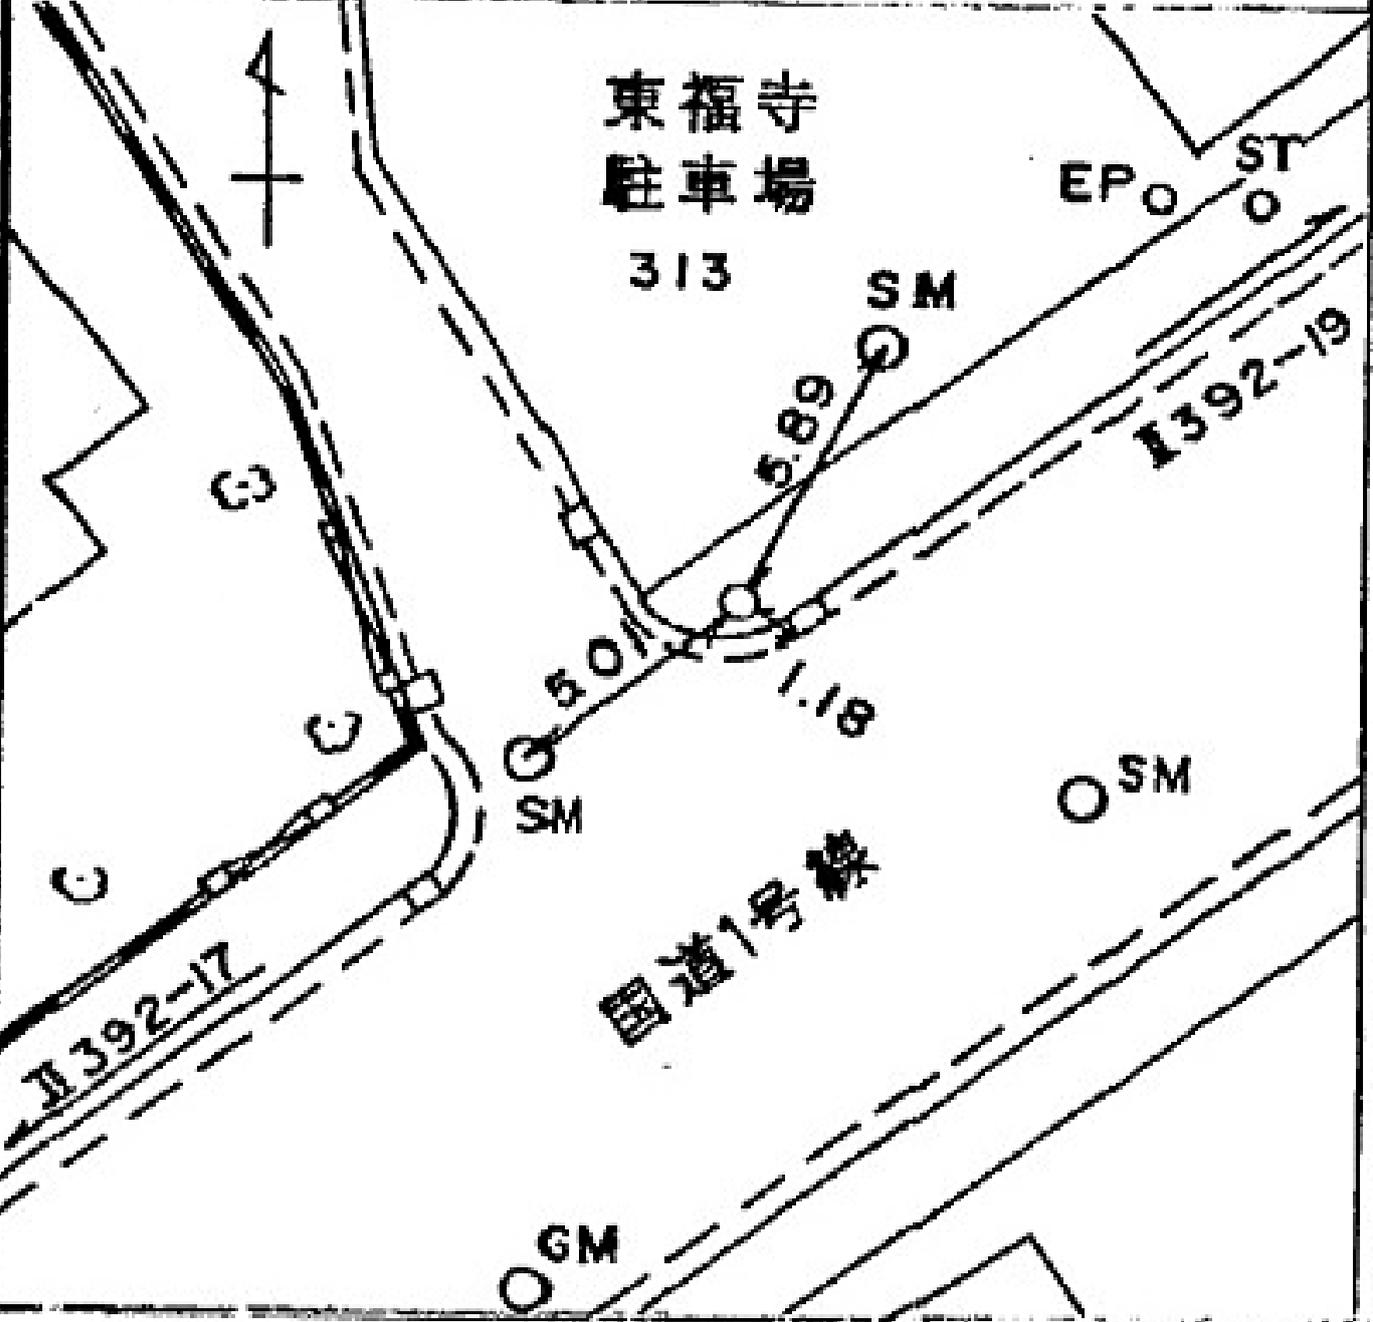

線番号	点番号	標識ノ種類	所在地
1392	19	木杭。標石。刻印	戸塚区平戸町四五五-1番地先
要	図	鉄。鑄物杭 金属標	

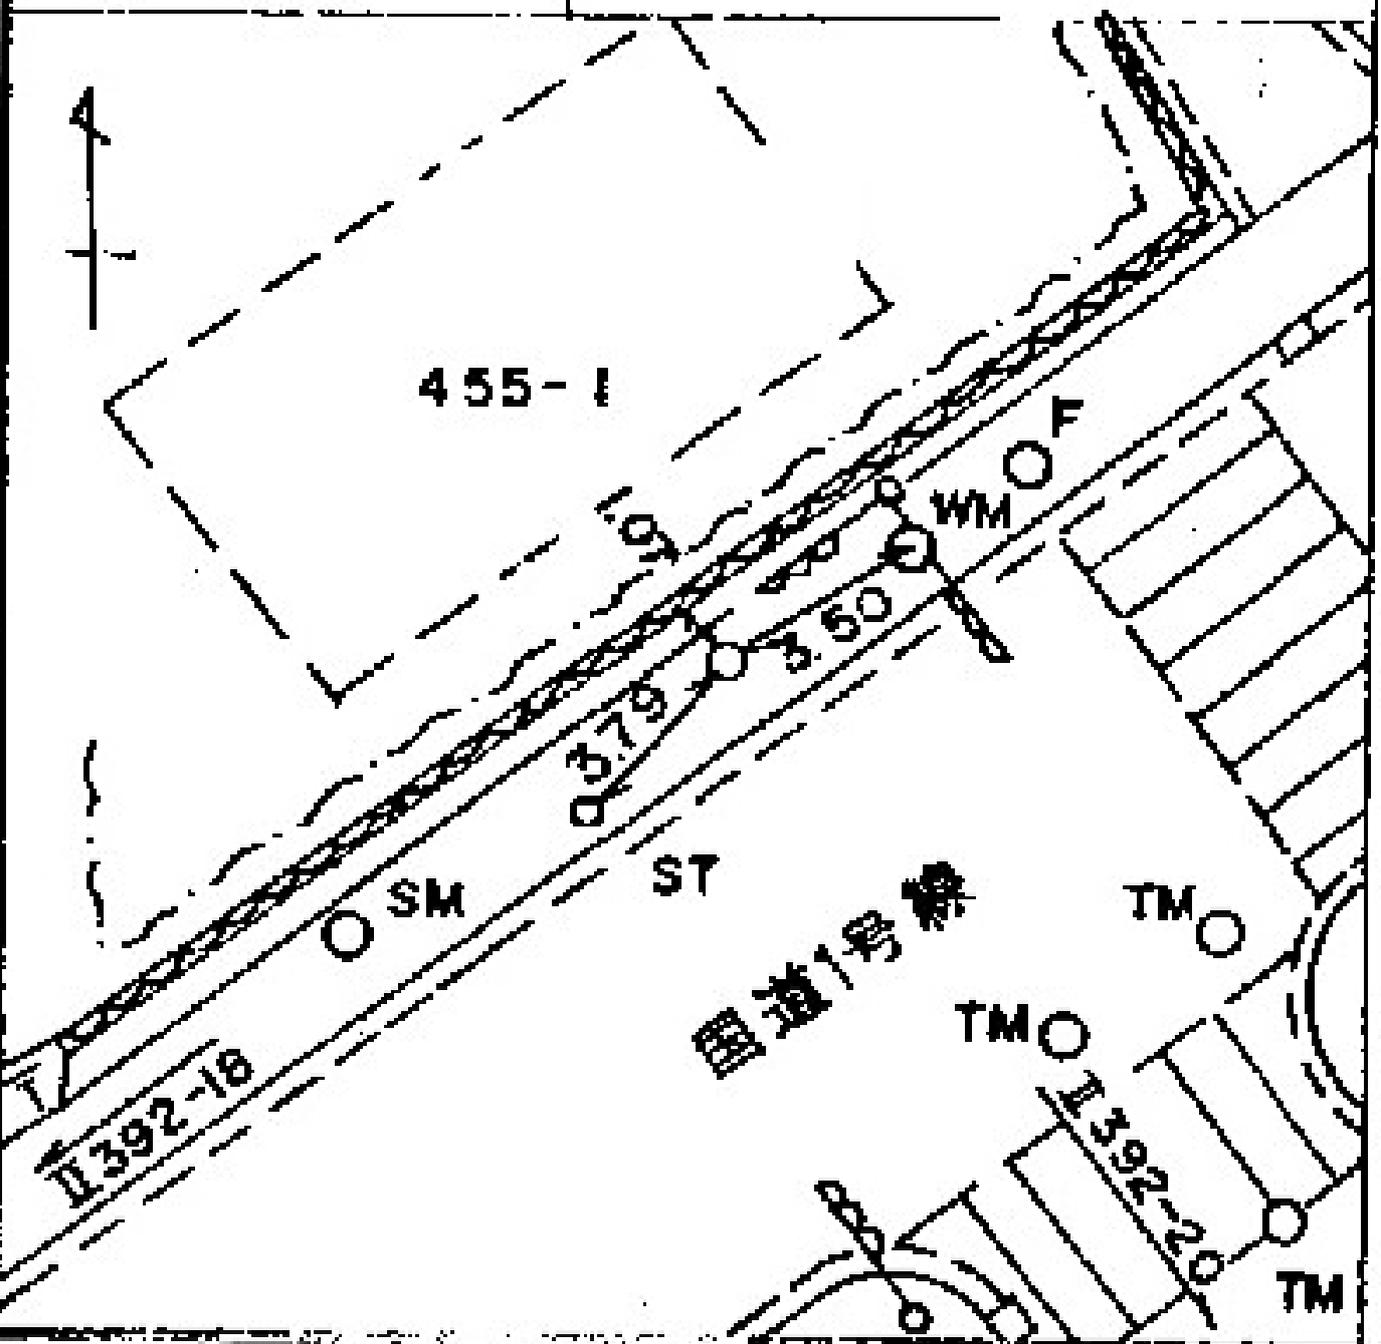

所在地
戸塚区平戸町一一一五―四番地先

標識ノ種類

木杭。標石。刻印

鎮。鑄物杭 **金属標**

線番号


1392

点番号

20


要

図

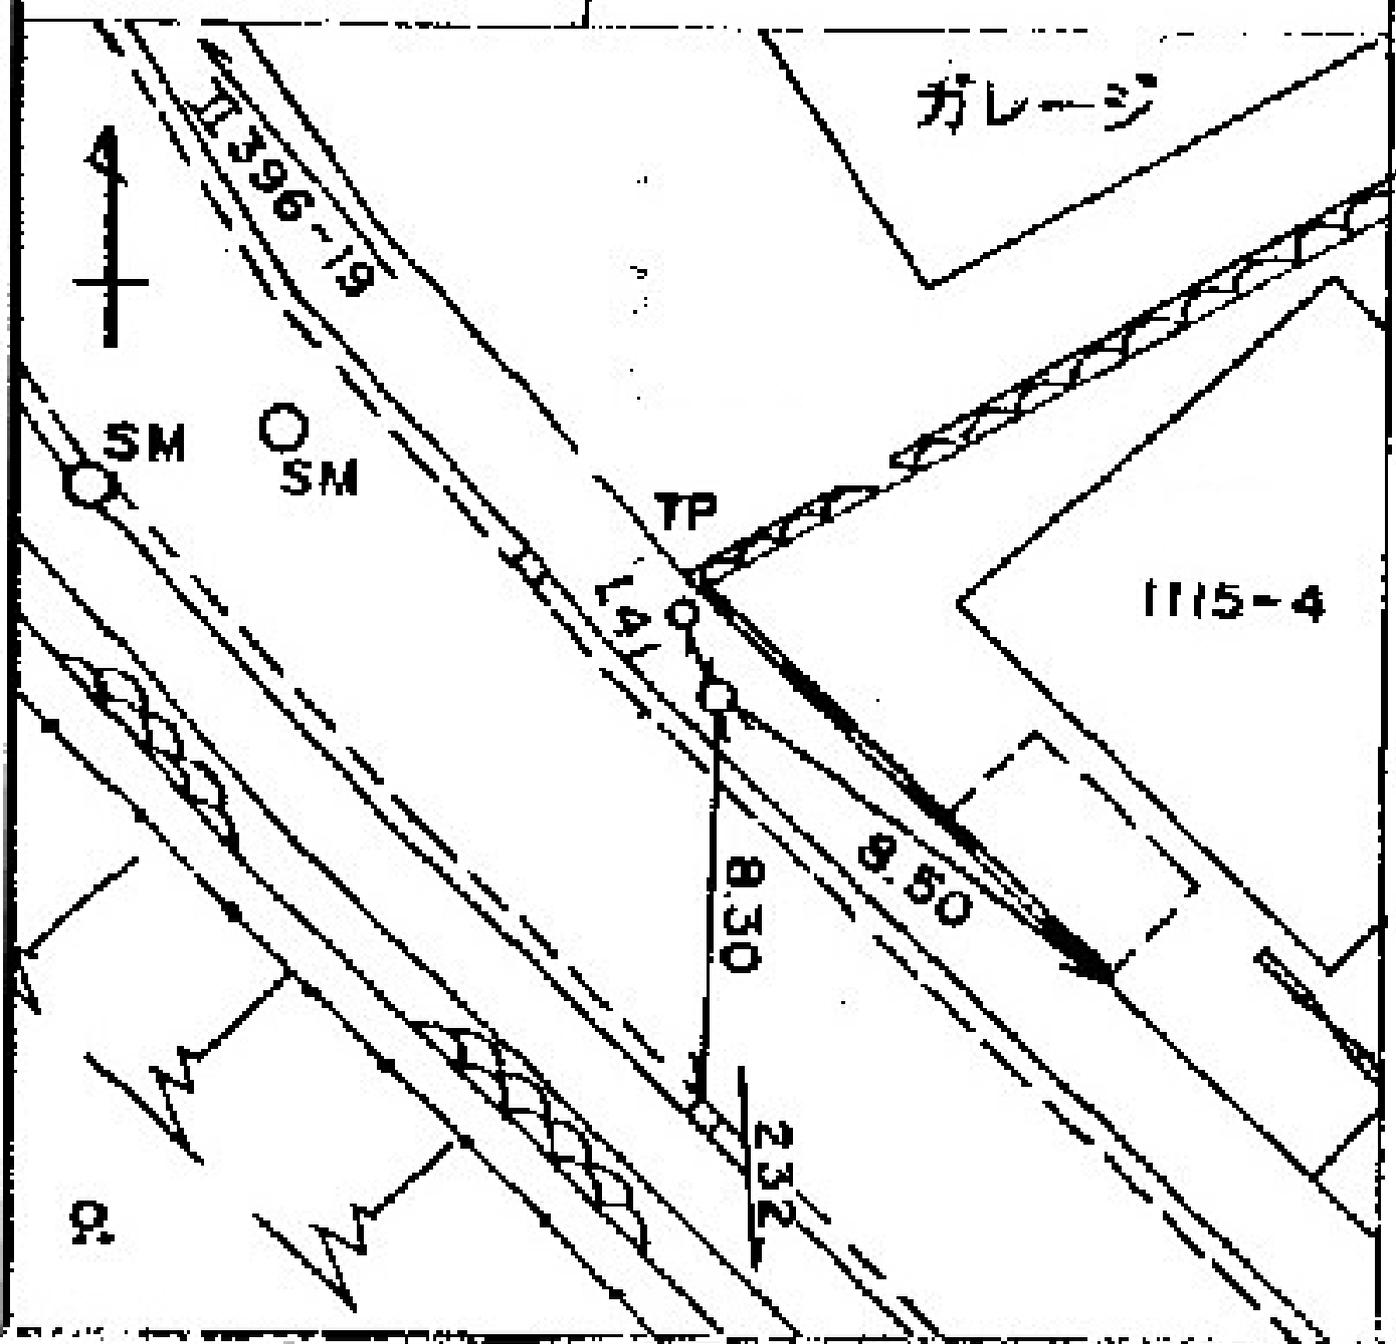

線番号	点番号	標識ノ種類
I392	22	木杭。標石。刻印
要 図		鎮。鑄物杭 金属標

所在地
戸塚区品濃町二五六一一番地先

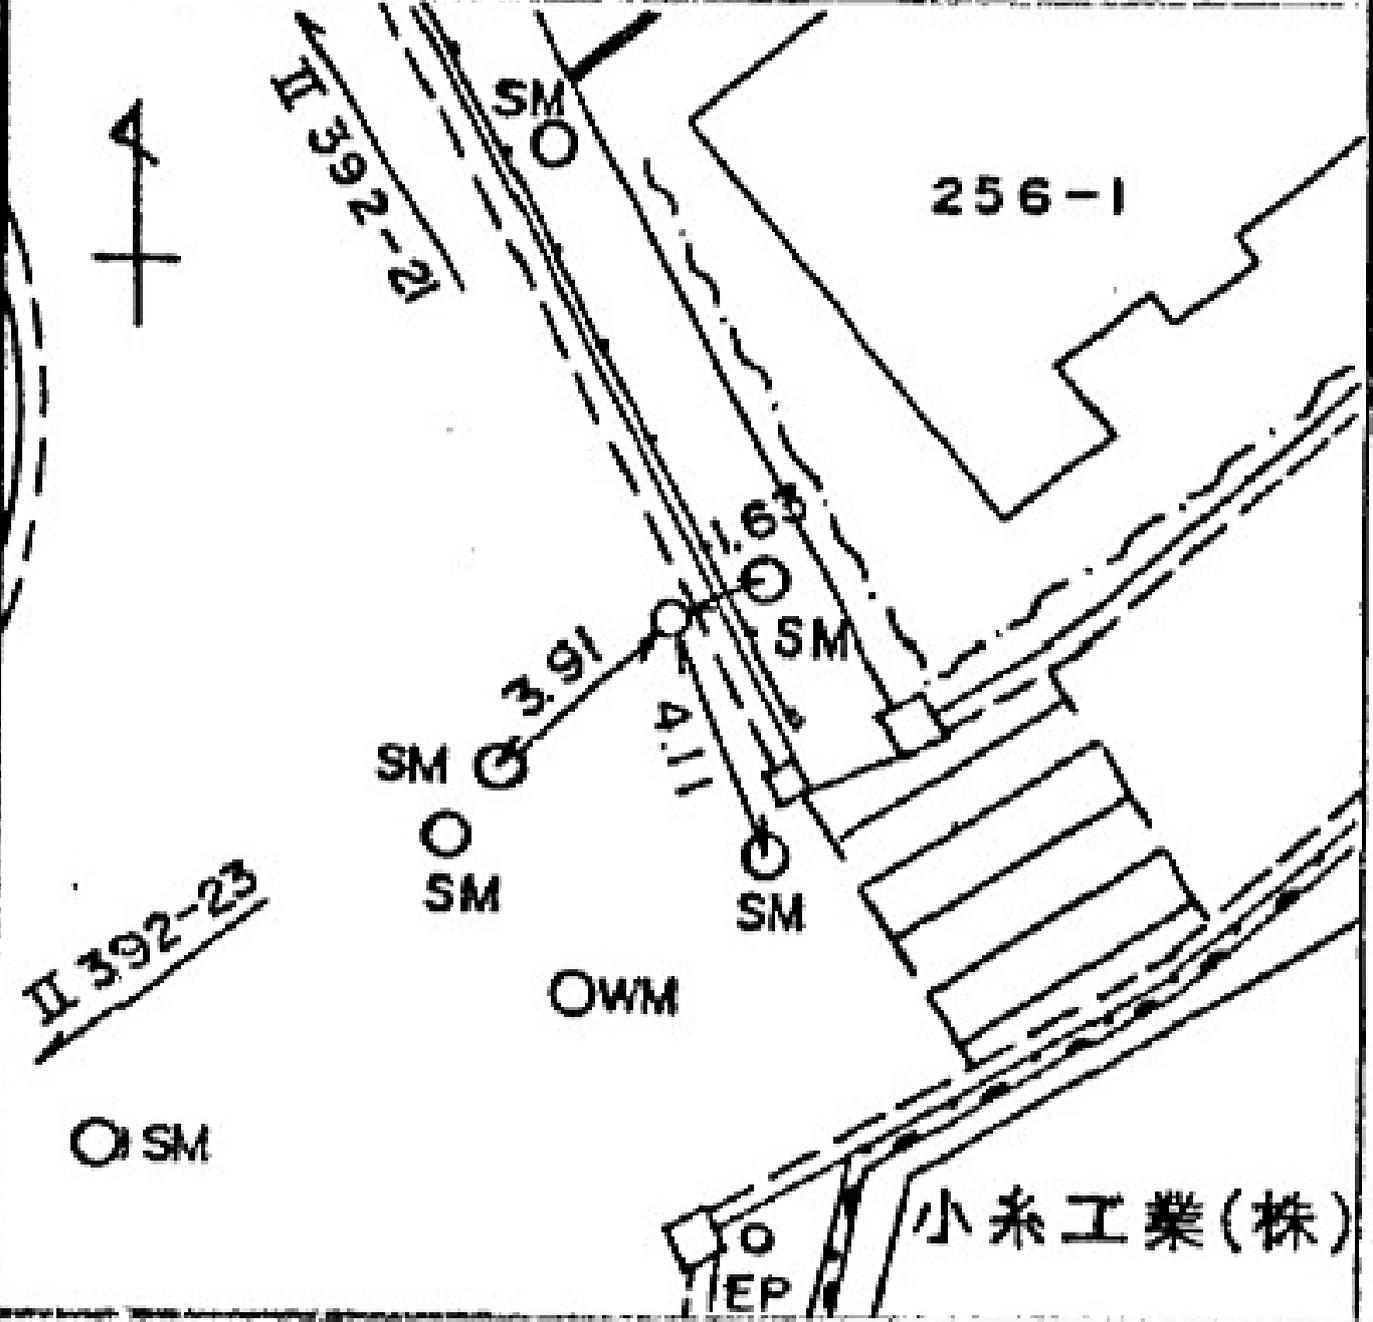

所在地

戸塚区品濃町一〇三番地先

標識ノ種類

木杭。標石。刻印

鏡。鑄物杭 **金属標**


線番号

I392

点番号

23

要

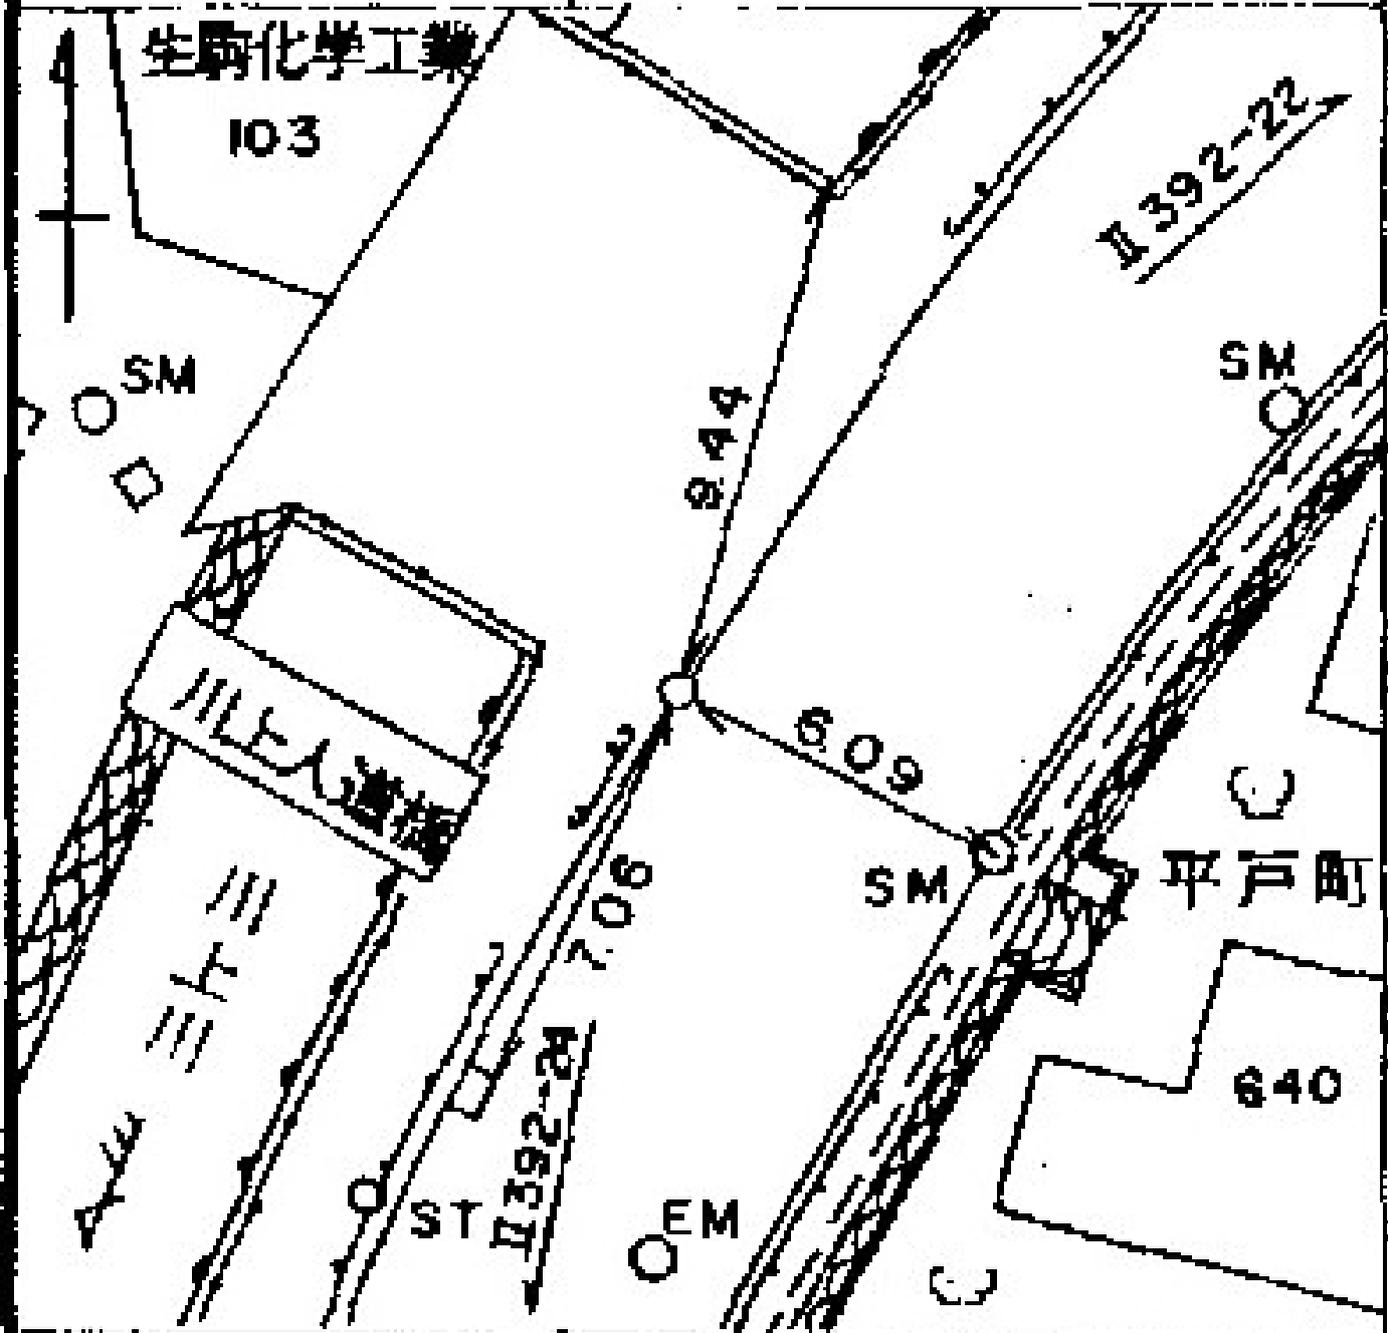


線番号	点番号	標識ノ種類	所在地
I392	24	木杭。標石。刻印	戸塚区平戸町一一二九番地先
要 図		鋌。鑄物杭 金属標	

線番号	点番号	標識ノ種類	所在地
I392	25	木杭。標石。刻印	戸塚区平戸町一〇八八―七〇番地先
要 図		鋌。鑄物杭 金属標	


線番号	点番号	標識ノ種類	所在地
I392	26	木杭。標石。刻印	戸塚区平戸町四一五番地先
要 図		鋳。鑄物杭 金属標	
<p>The diagram is a site plan showing a central parcel labeled '415'. To the left is a building labeled '小畑工務店'. Roads are shown as dashed lines, with 'II392-25' and 'II392-27' labeled. Several markers are indicated by circles with 'SM' next to them. Distances from a central point are given as 3.53, 4.52, and 3.48. A north arrow is in the upper right corner.</p>			

線番号	点番号	標識ノ種類	所在地
I392	27	木杭。標石。刻印	港南区芹が谷五丁目一一番地先
要	図	鋳。鑄物杭 金属標	

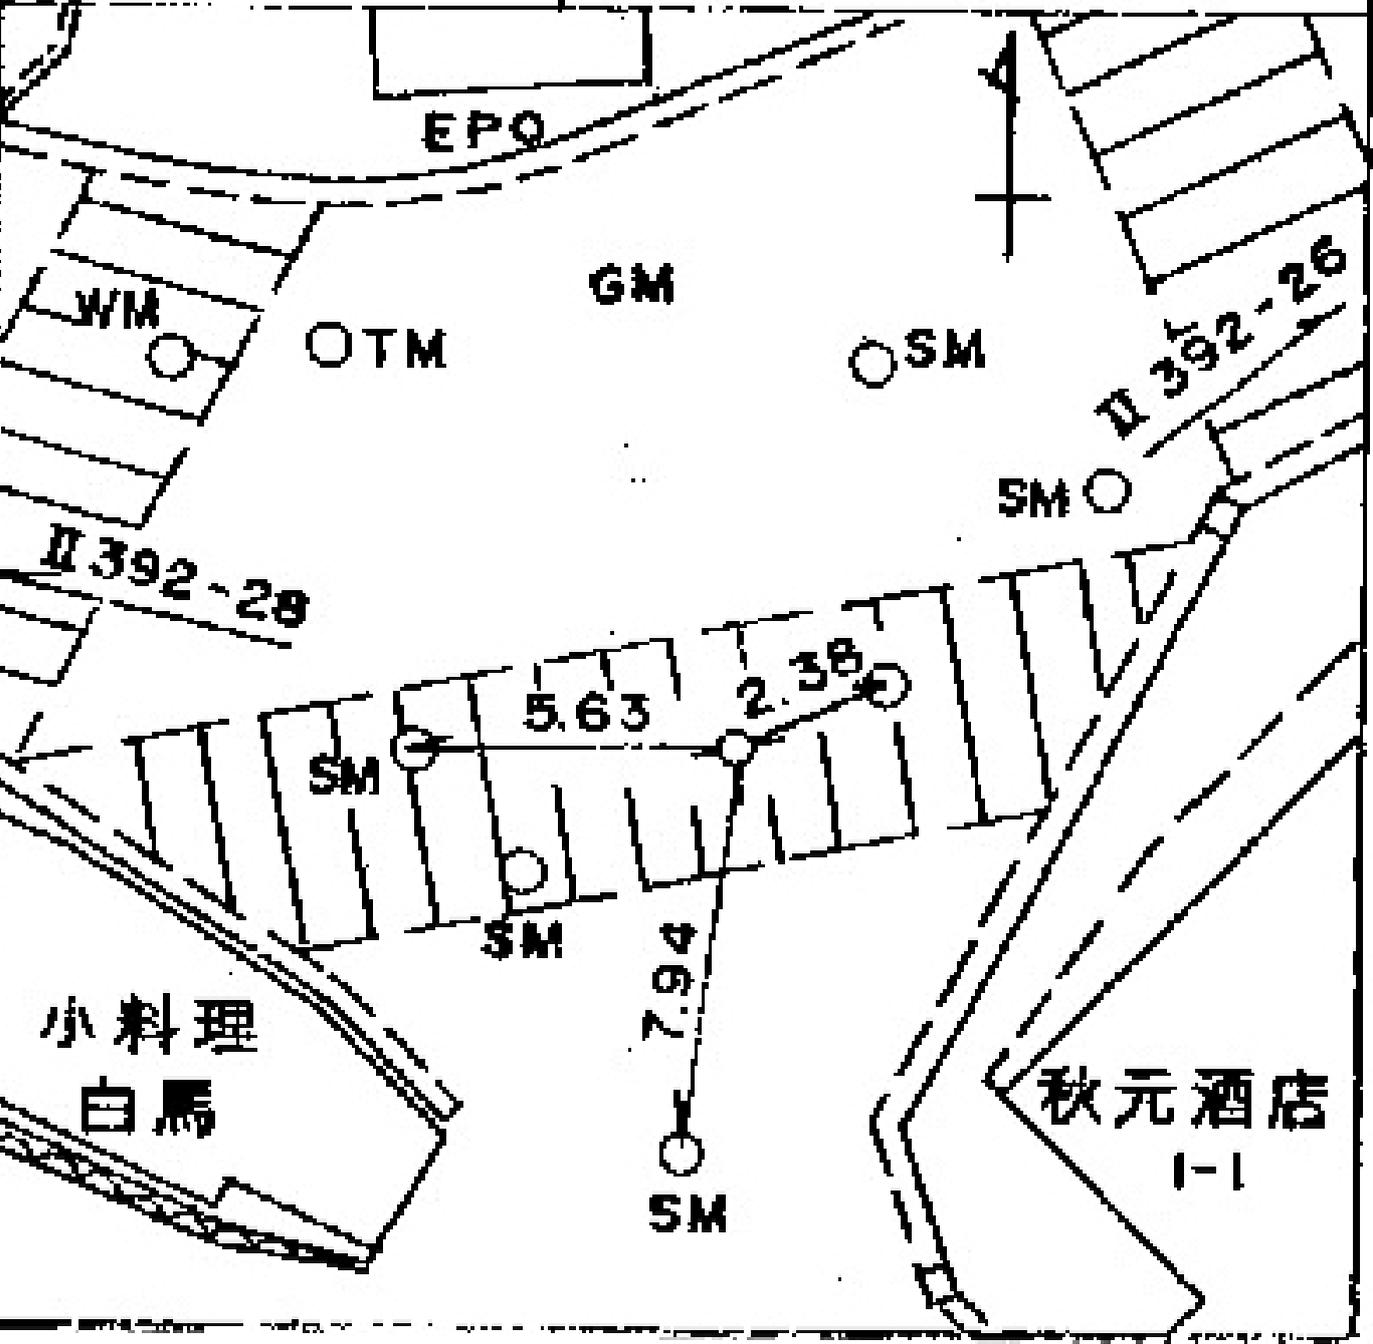

所在地 港南区芹が谷五丁目四七番地先

線番号	点番号	標識ノ種類
1392	28	木杭。標石。刻印
要	図	鎮。鑄物杭 金属標

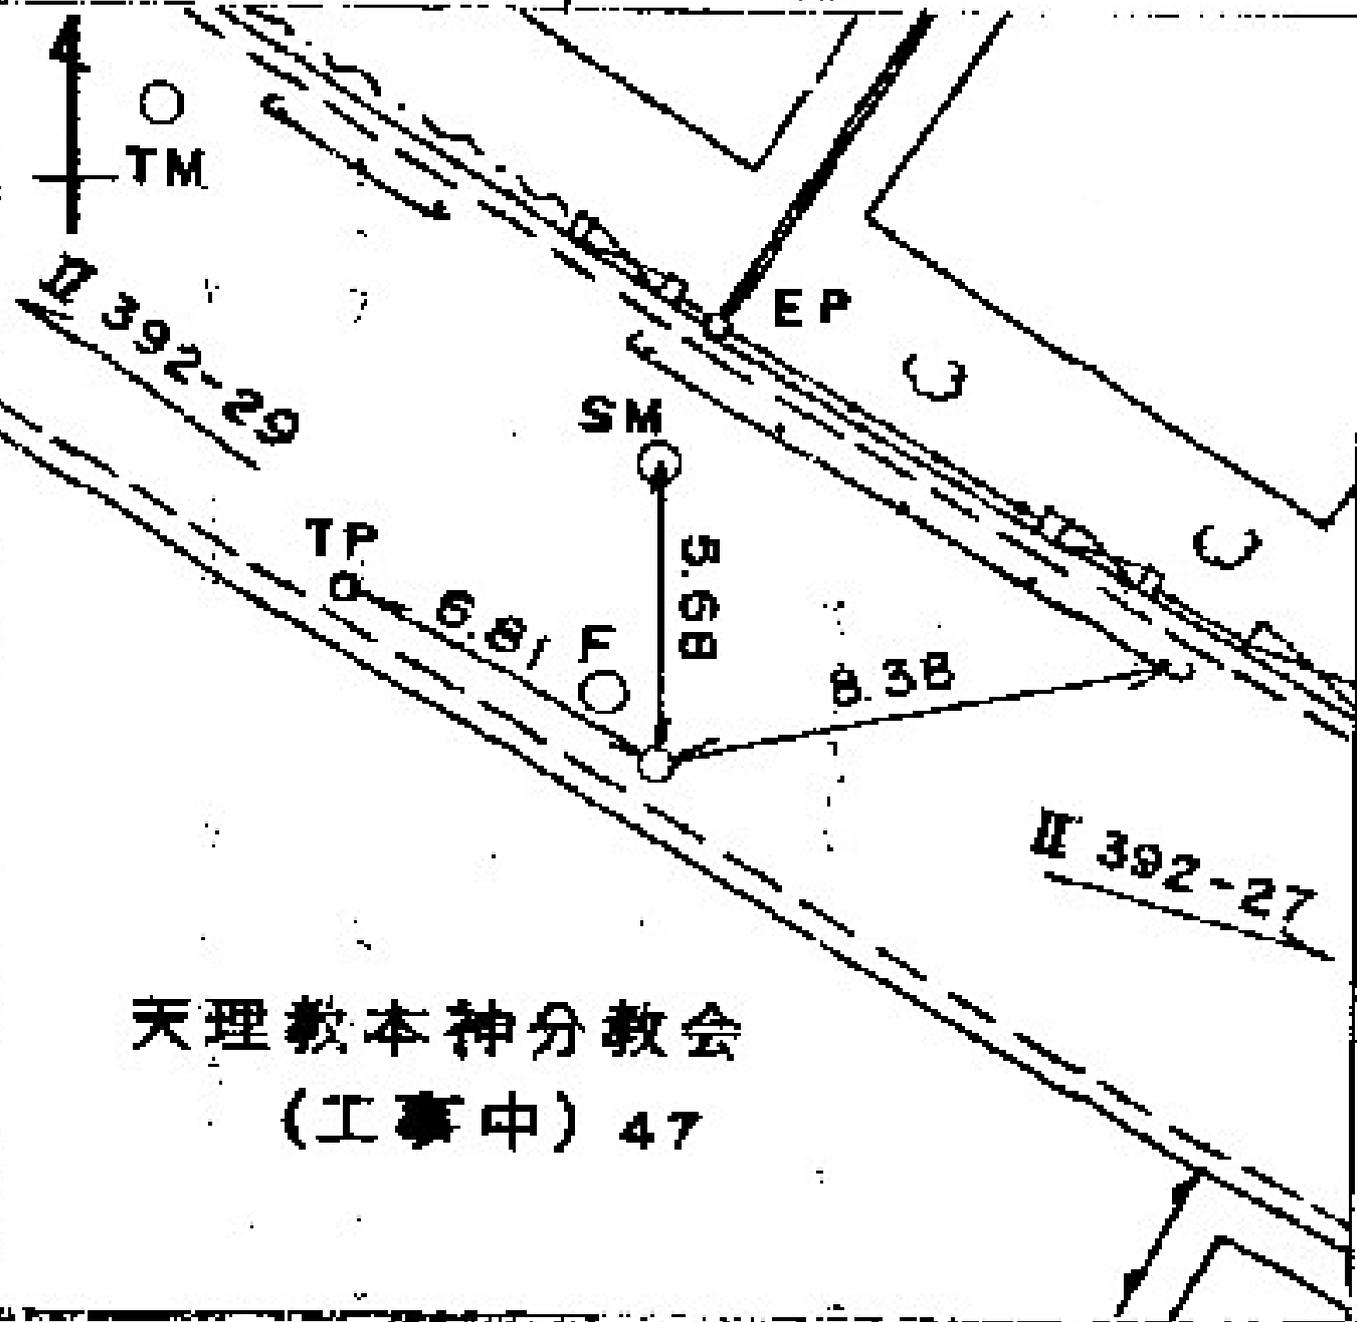

所在地 港南区芹が谷五丁目五二一八番地先

標識ノ種類

木杭。標石。刻印

鋌。鋳物杭 **金属標**

線番号


I392

点番号

29

要

図

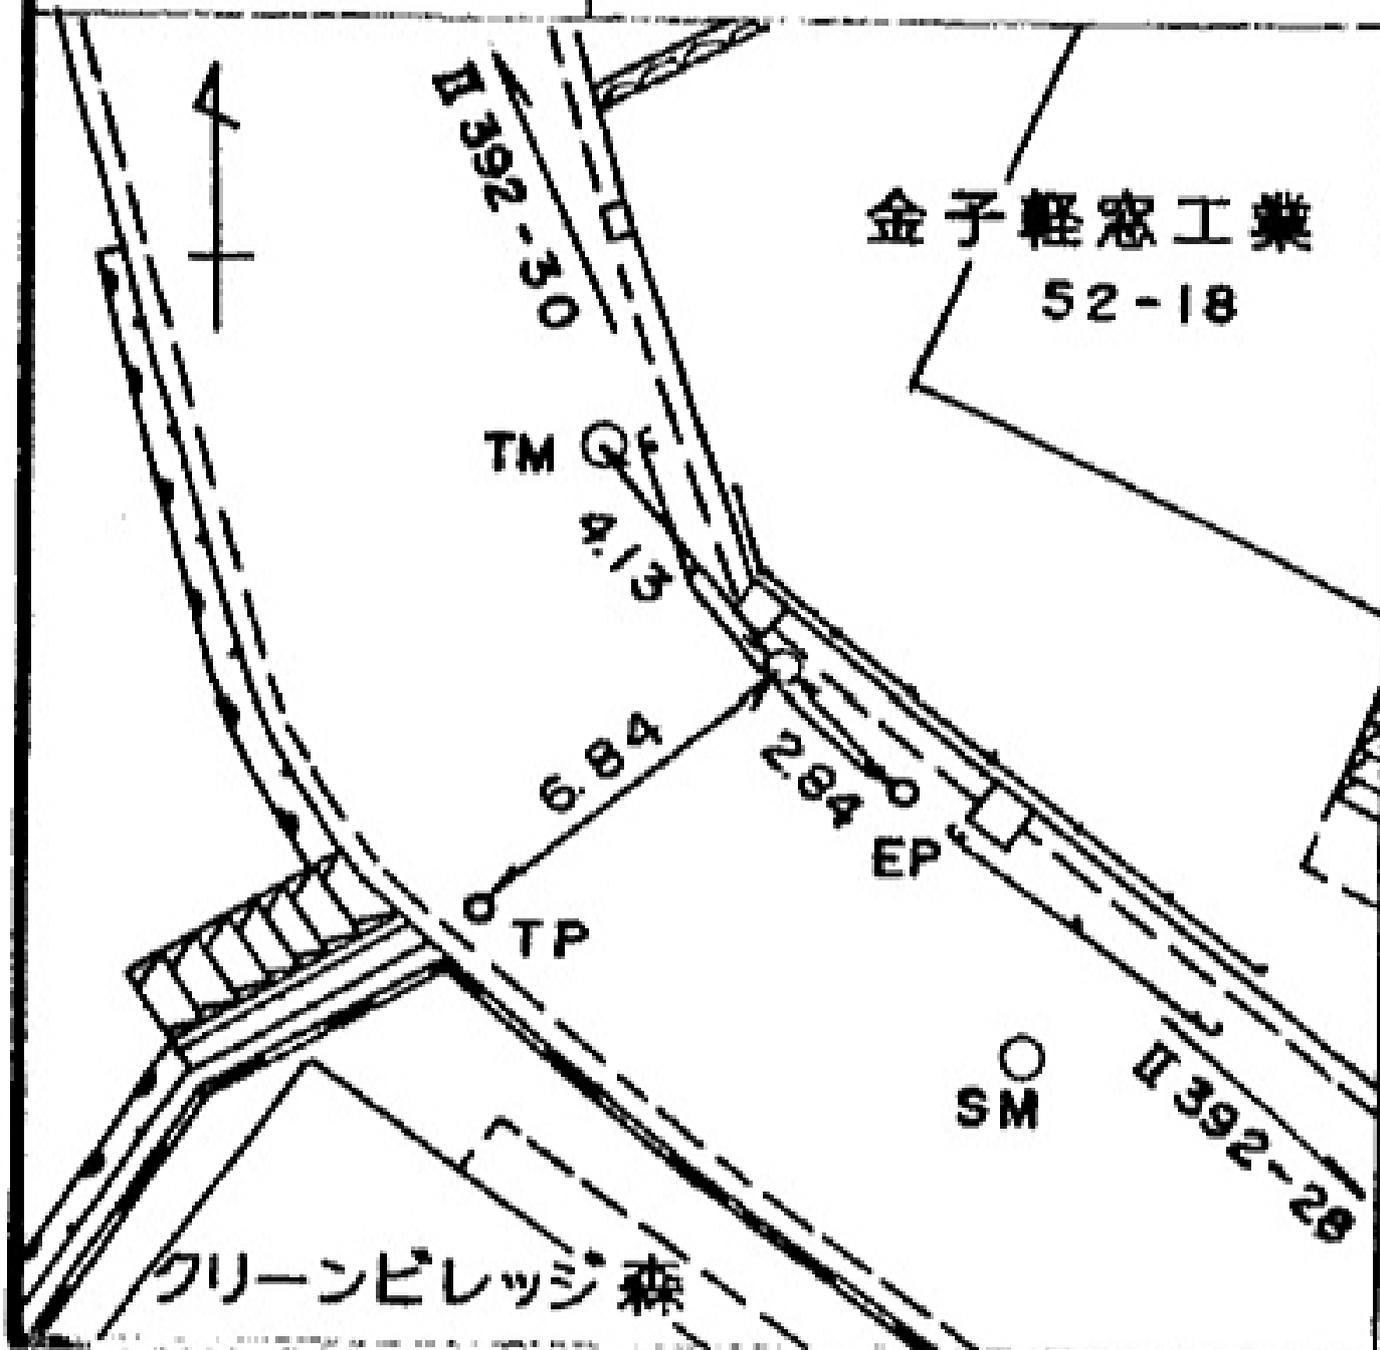

所在地

港南区芹が谷五丁目五二一〇番地先

標識ノ種類

木杭。標石。刻印

鋳。鑄物杭 **金属標**

点番号


30

線番号

I392

要

☒

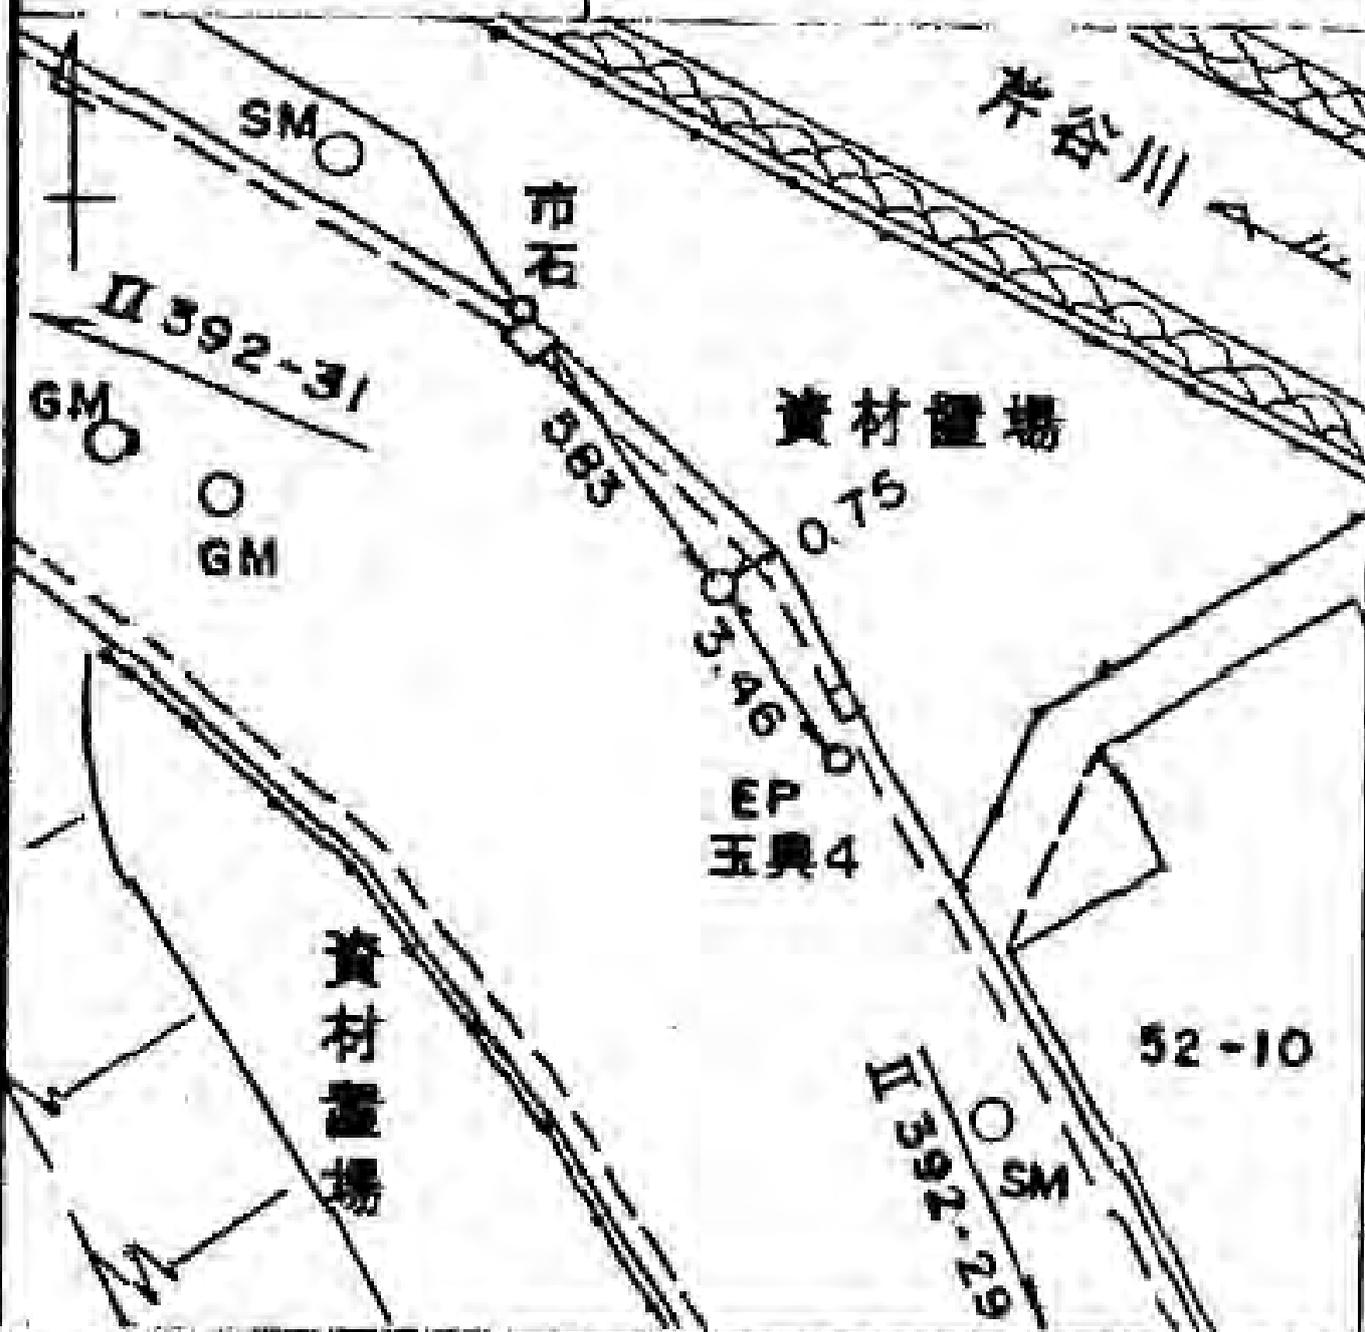

所在地
港南区下永谷町一七六番地先

標識ノ種類

木杭。標石。刻印

鎮。鑄物杭 **金属標**


線番号

I392

点番号

31

要 図

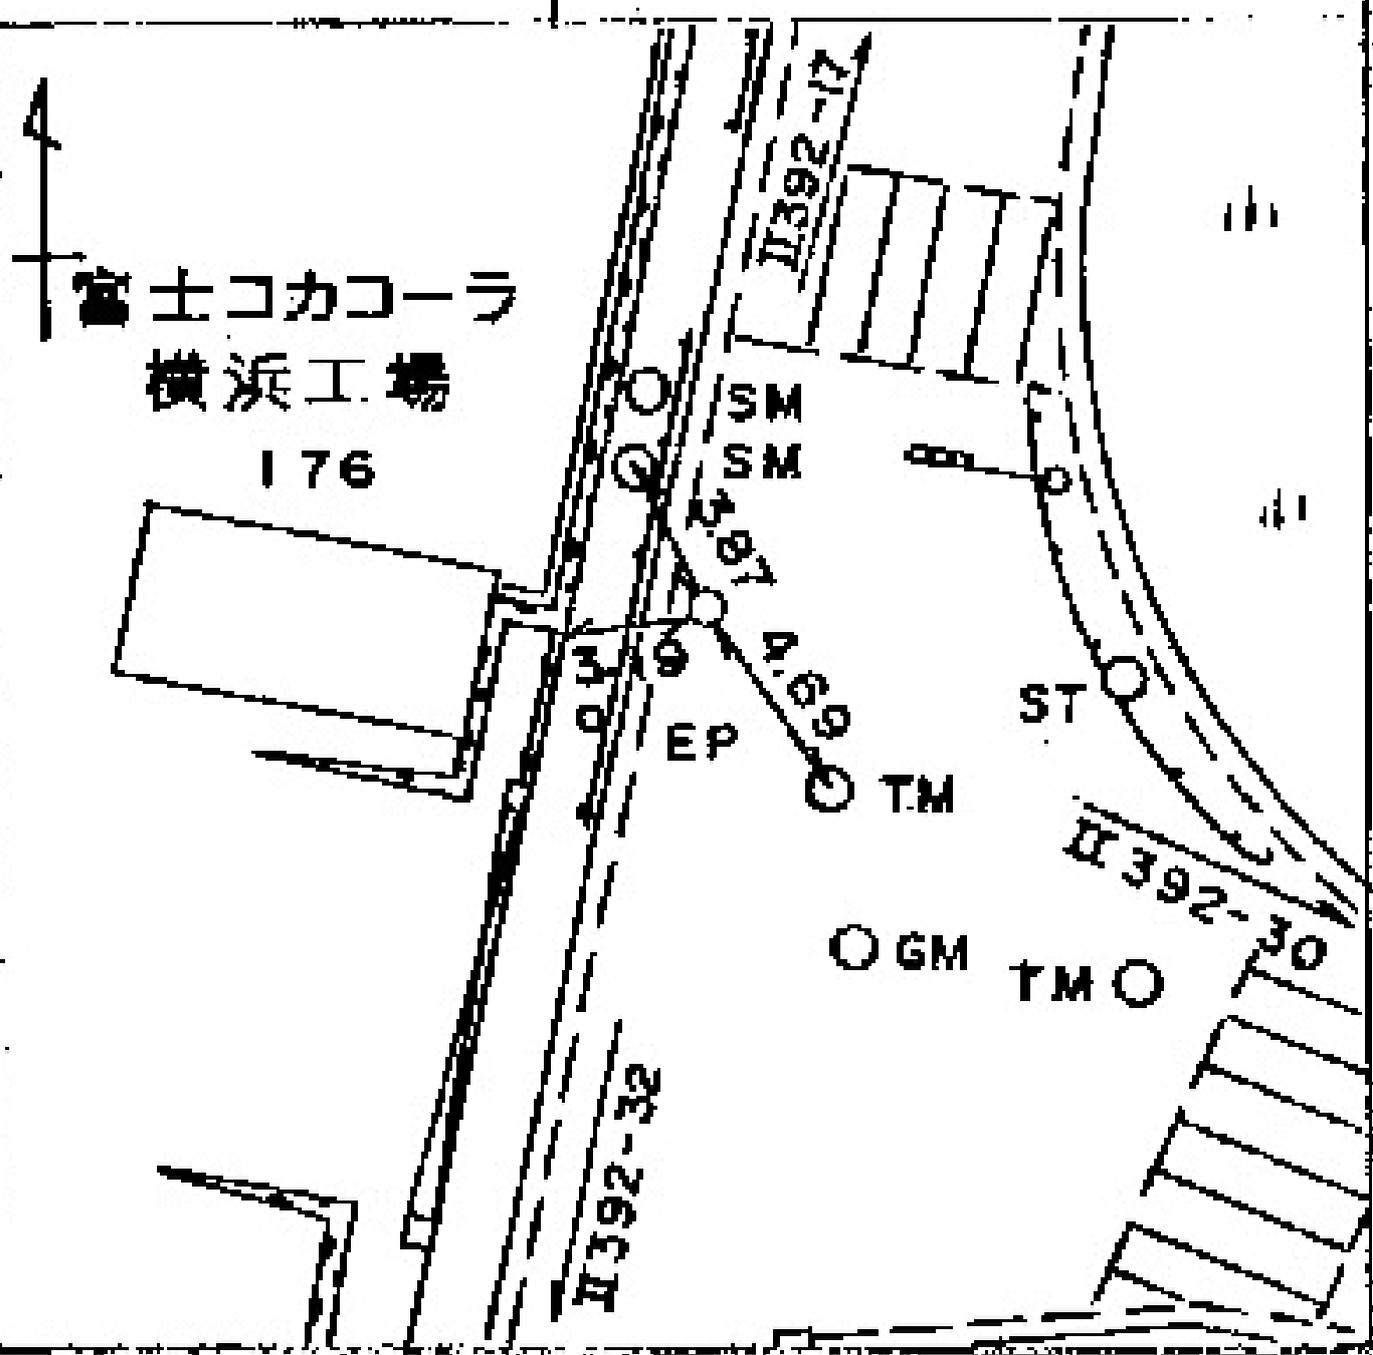

所在地 港南区下永谷町二八四一 九番地先

標識ノ種類

木杭。標石。刻印

鎮。鑄物杭 **金屬標**

線番号


1392

点番号

36

要

図

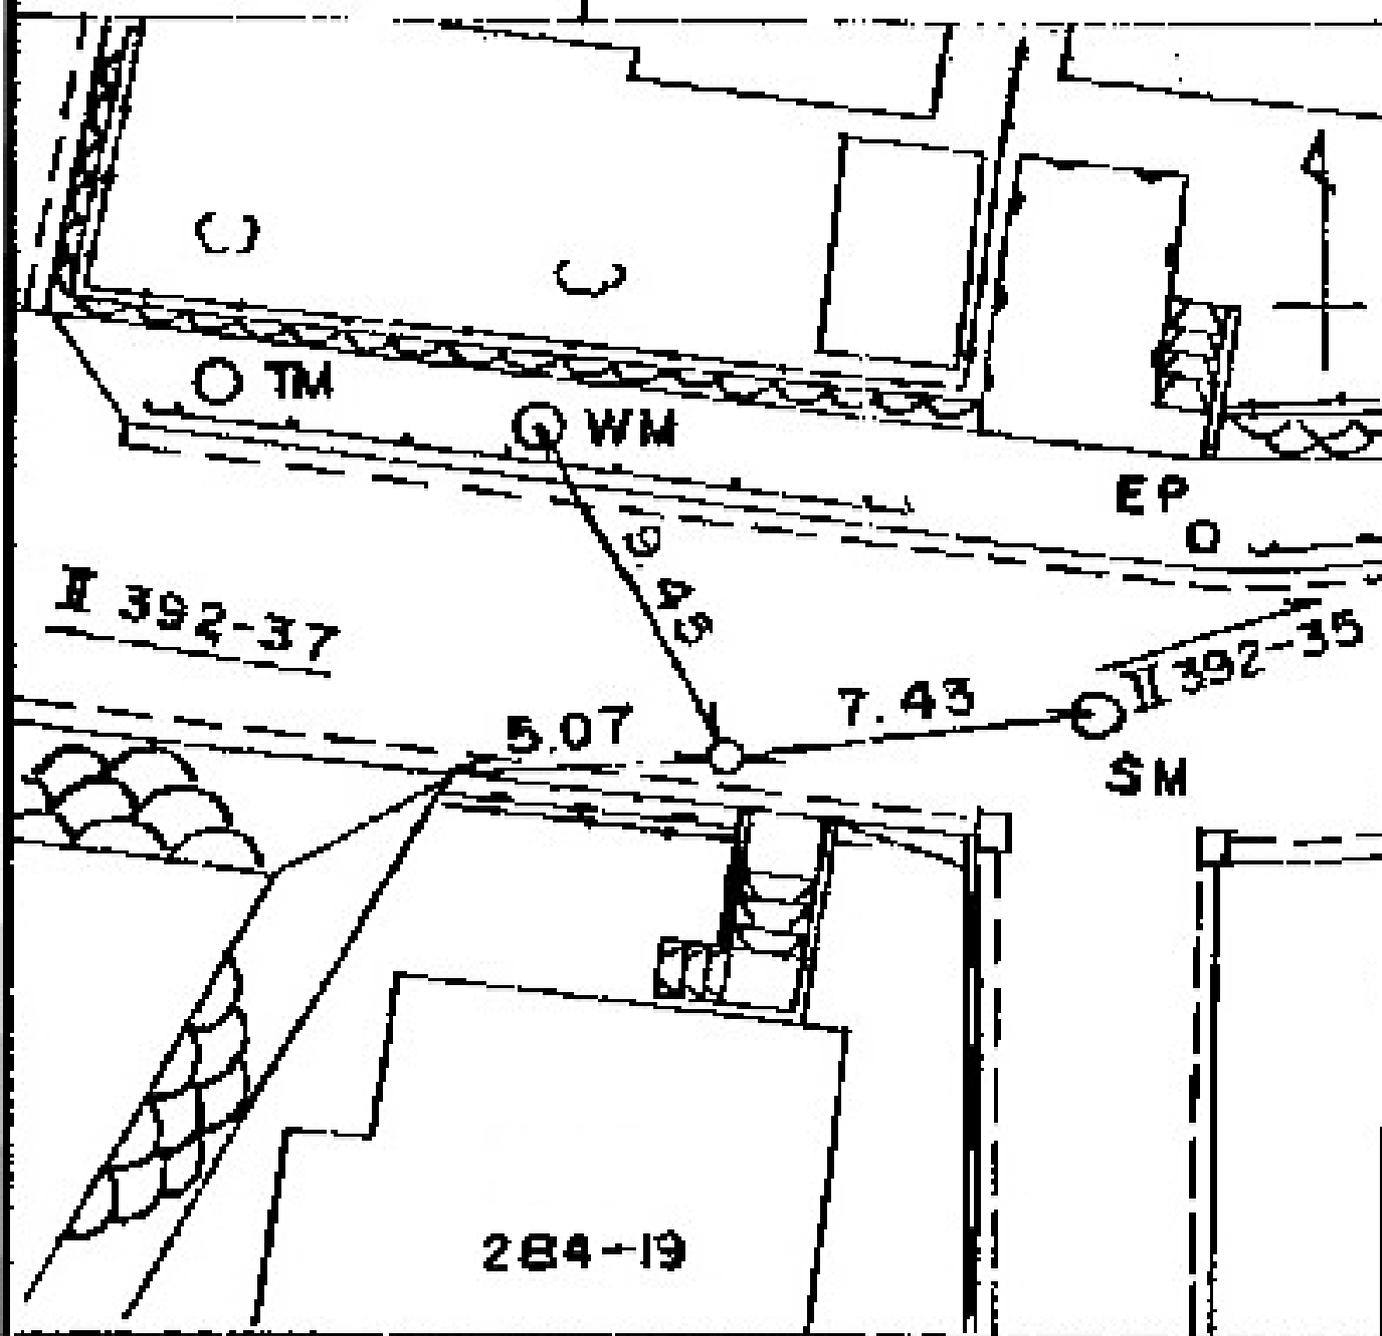

所在地
戸塚区上柏尾町三七九―三一
番地先

標識ノ種類

木杭。標石。刻印

鋌。鑄物杭 **金属標**

線番号


I 392

点番号

37

要

図

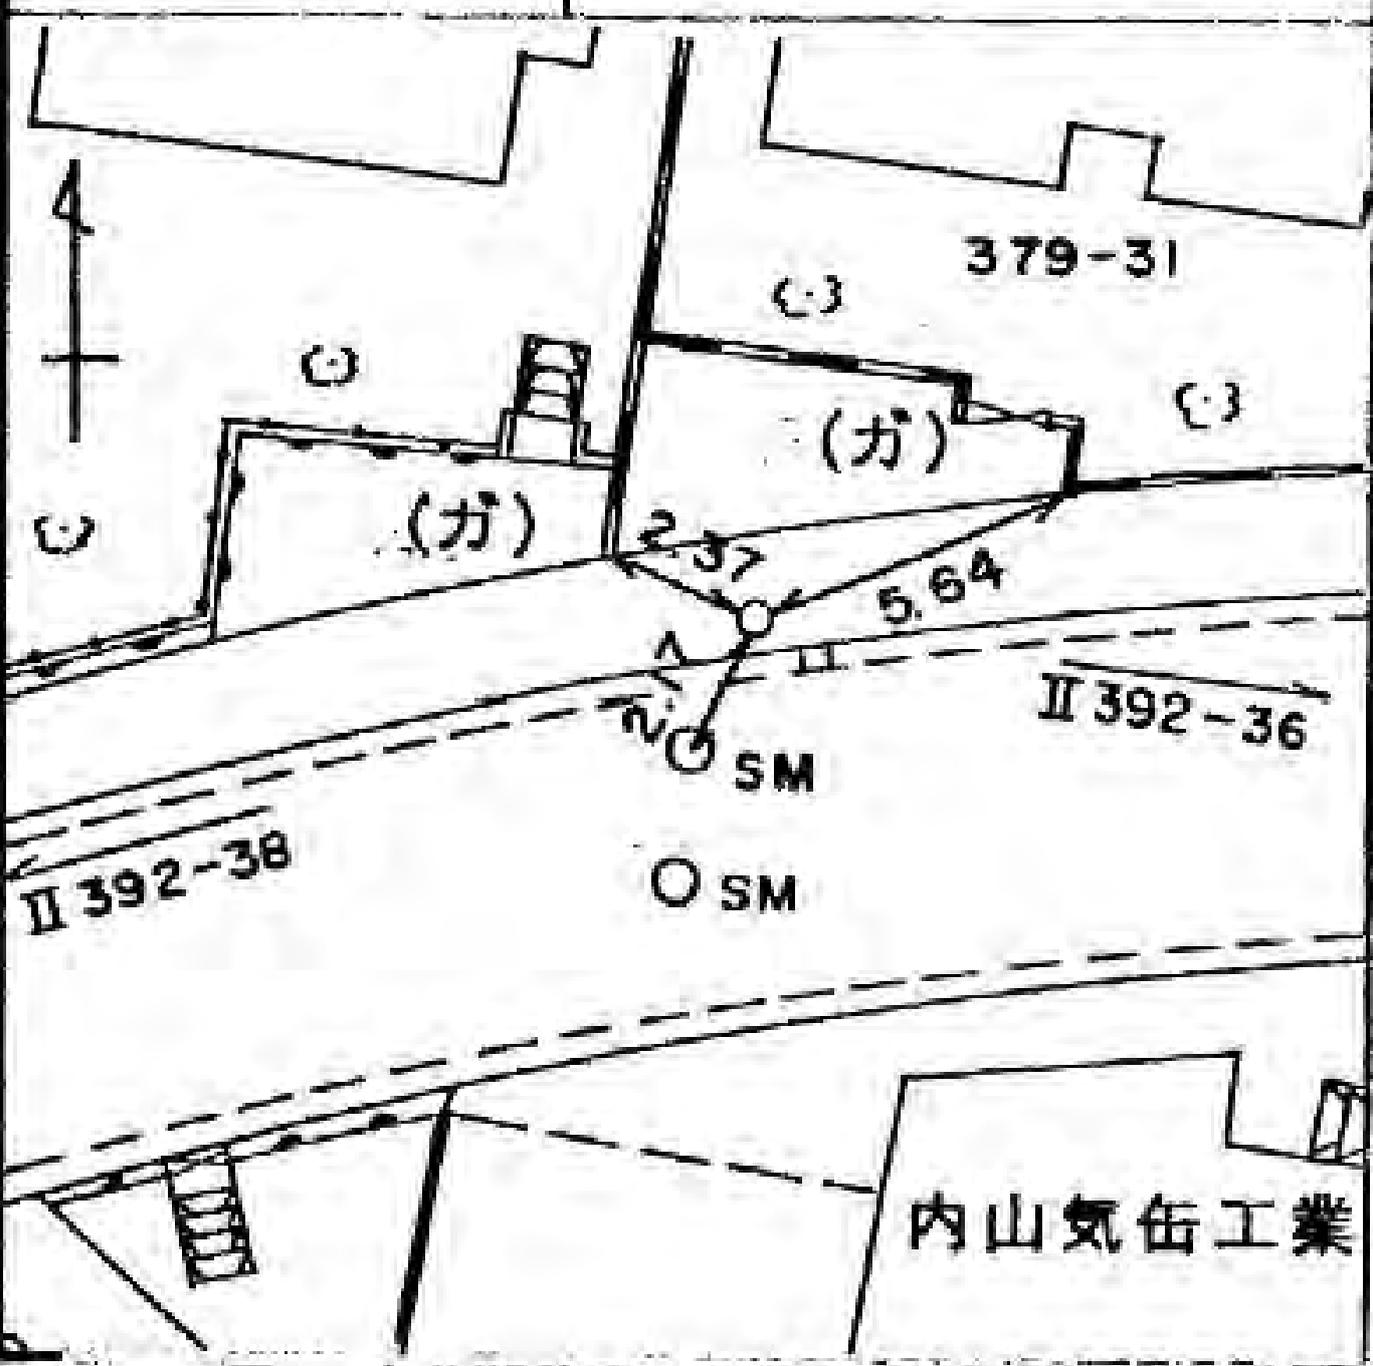

所在地 港南区下永谷町四丁目一一番地先

標識ノ種類

線番号

点番号

I392

42

木杭。標石。刻印


要

図

鋌。鑄物杭 **金属標**




駐車場

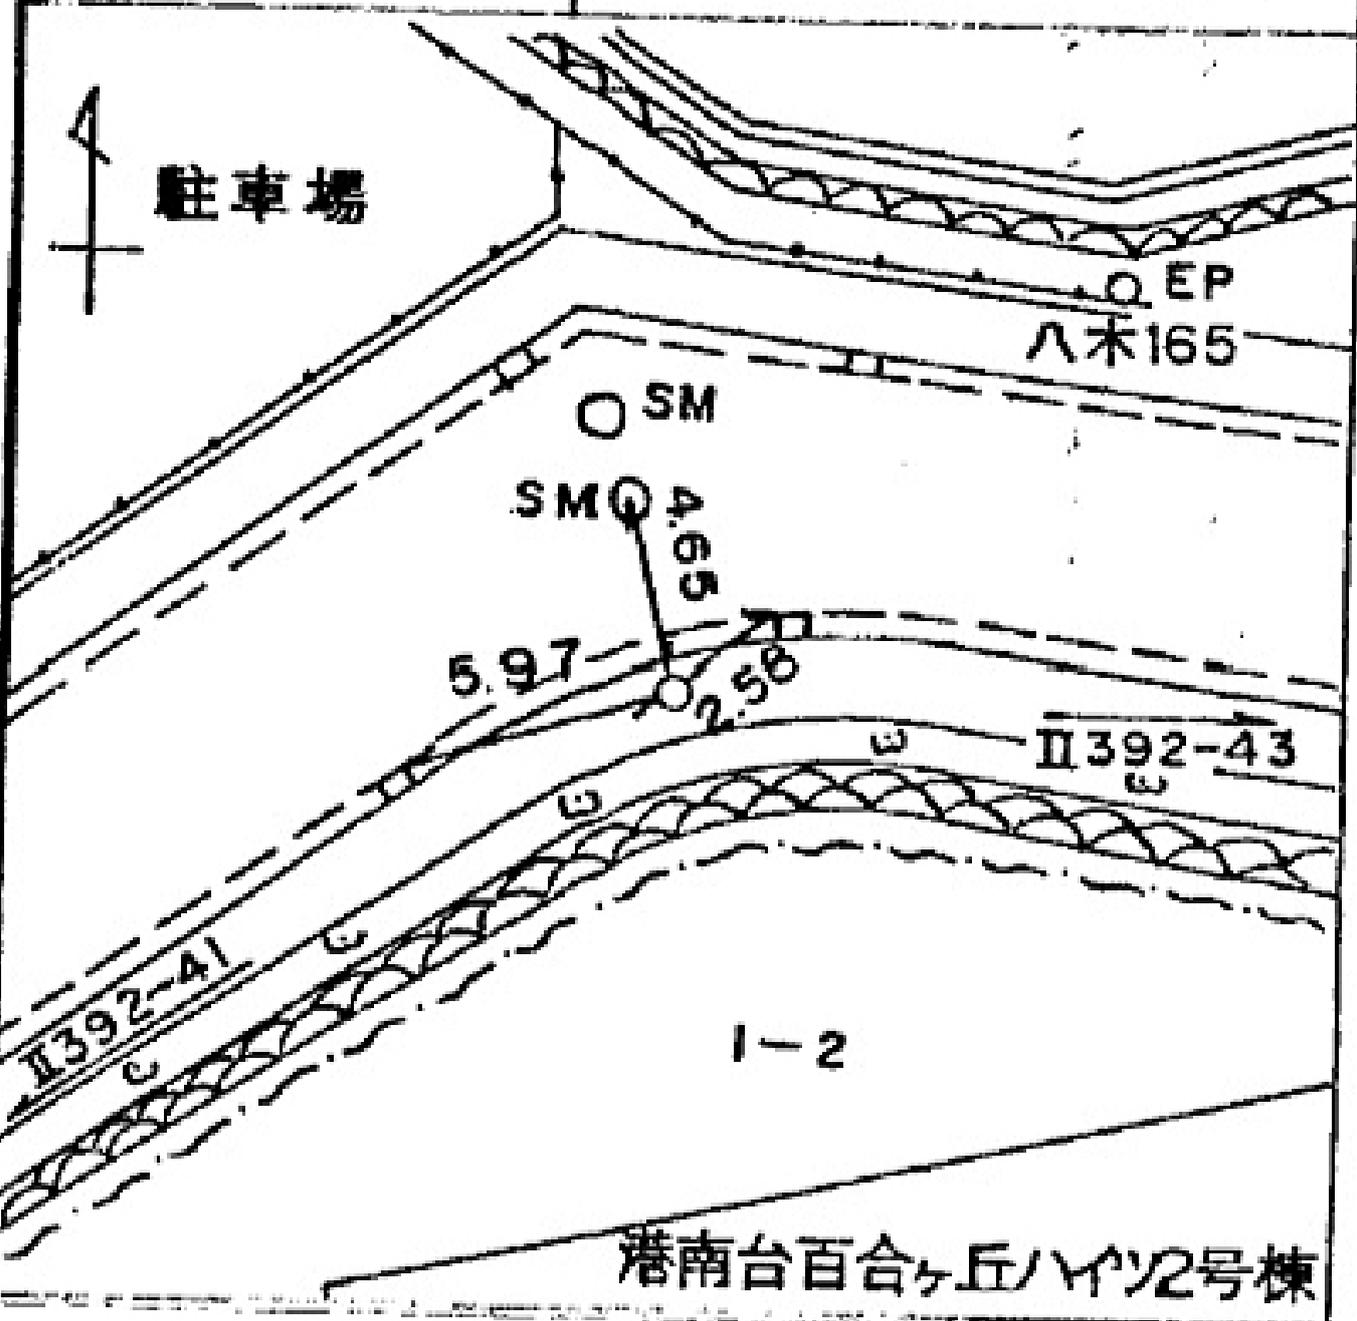

港南台百合ヶ丘ハイソ2号棟

所在地 港南区下永谷町二二二番地先

線番号	点番号	標識ノ種類
1392	44	木杭。標石。刻印
要 図		釘。鑄物杭 金属標

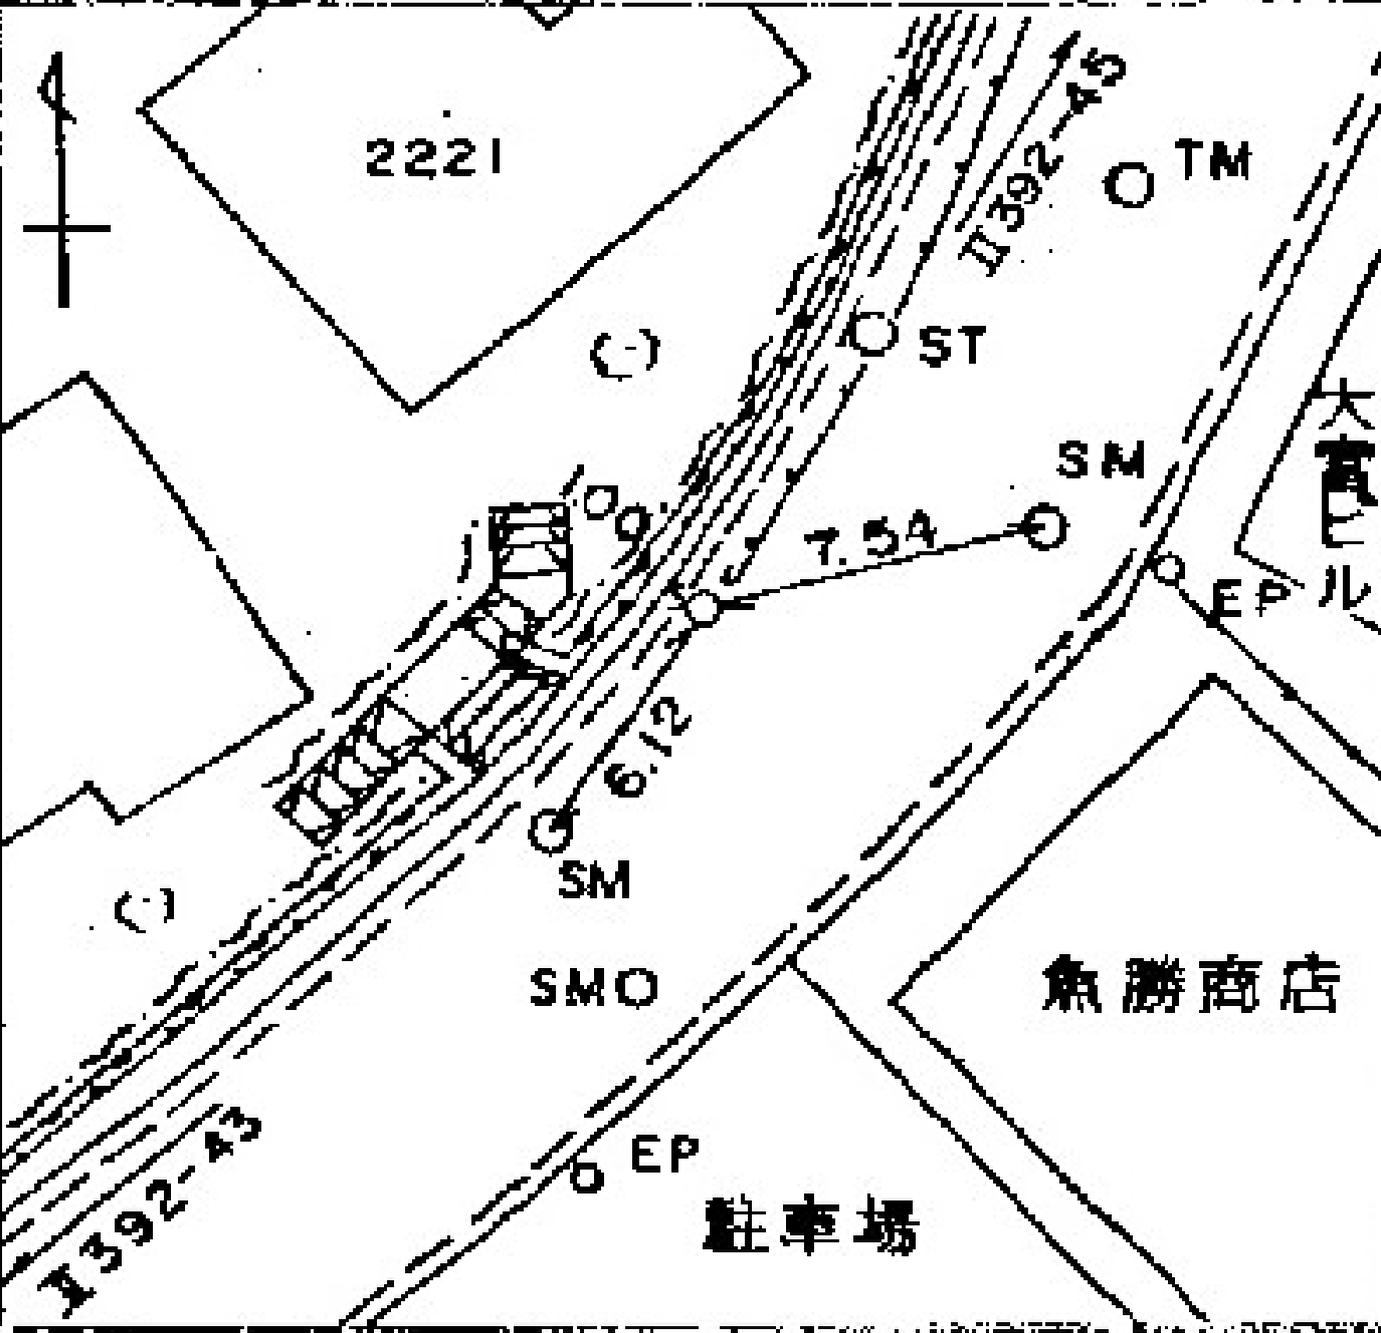

所在地
港南区下永谷町二二二番地先

標識ノ種類

木杭。標石。刻印

鋳。鑄物杭 **金属標**

線番号


I392

点番号

45

要

図

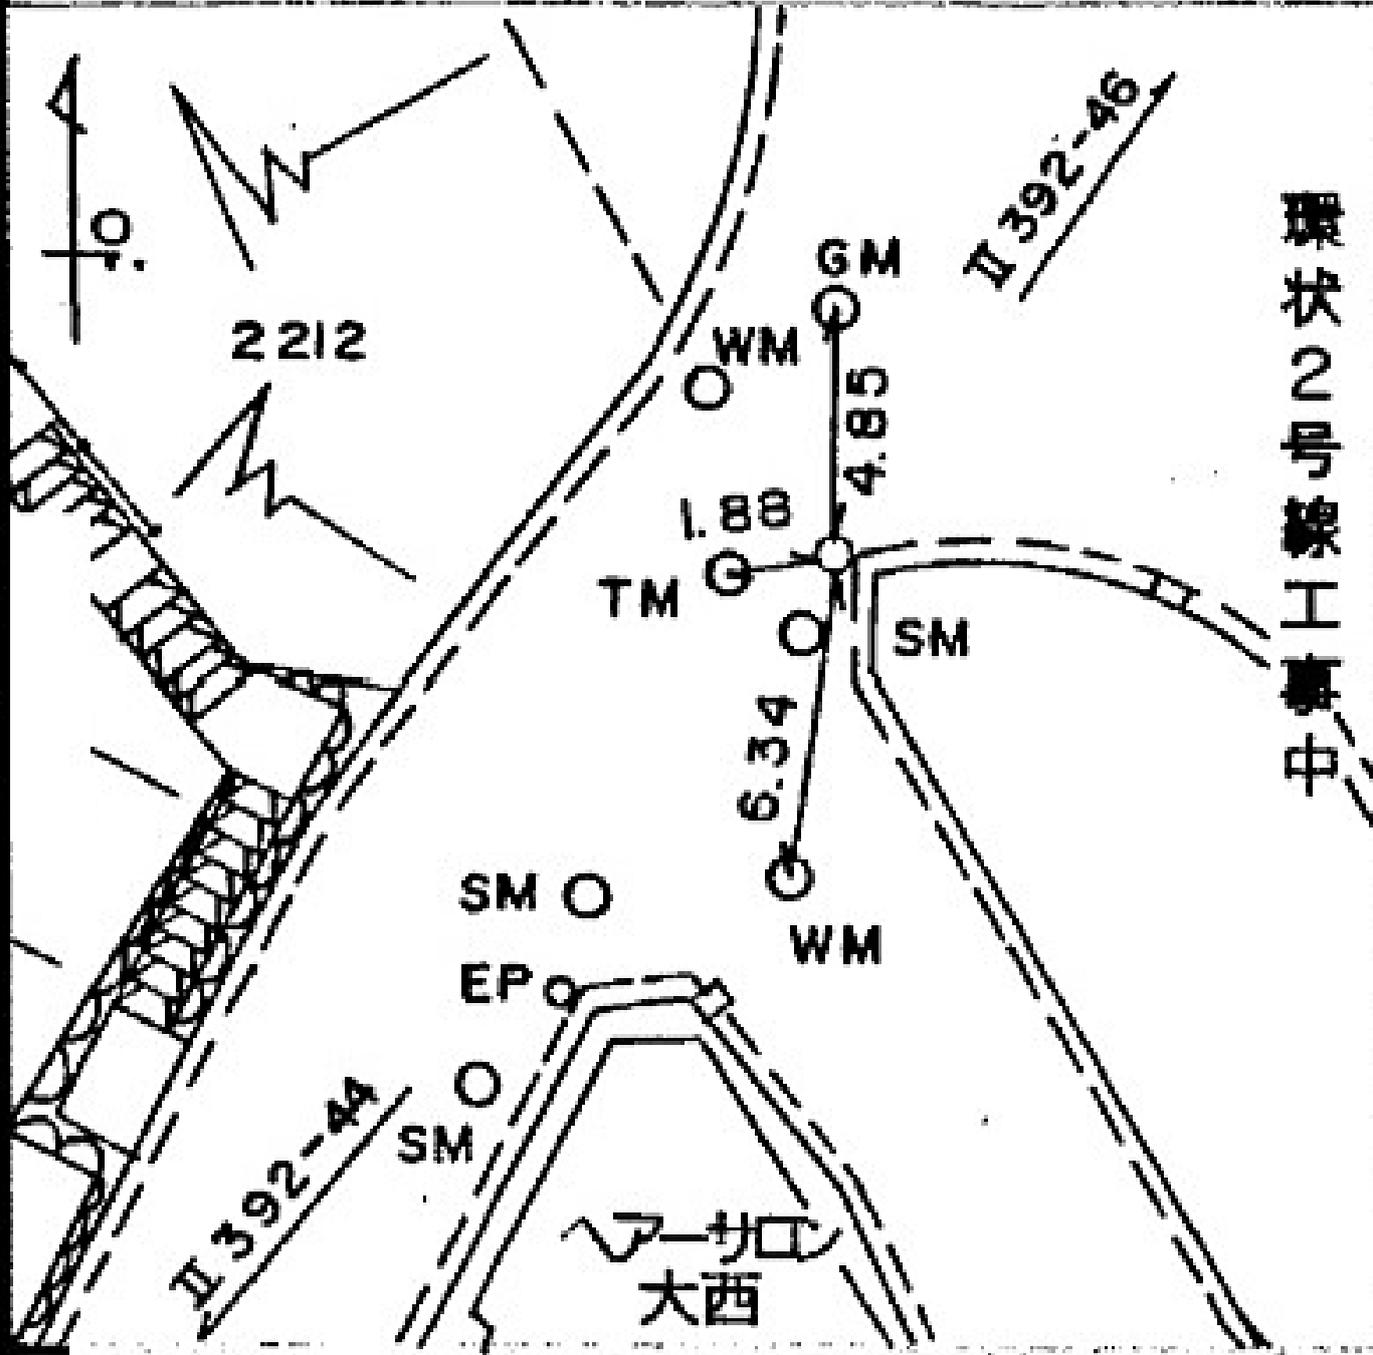

所在地 港南区芹が谷五丁目二五一一八番地先

標識ノ種類

木杭。標石。刻印

鋌。鑄物杭 **金属標**


線番号

1392

点番号


49

要

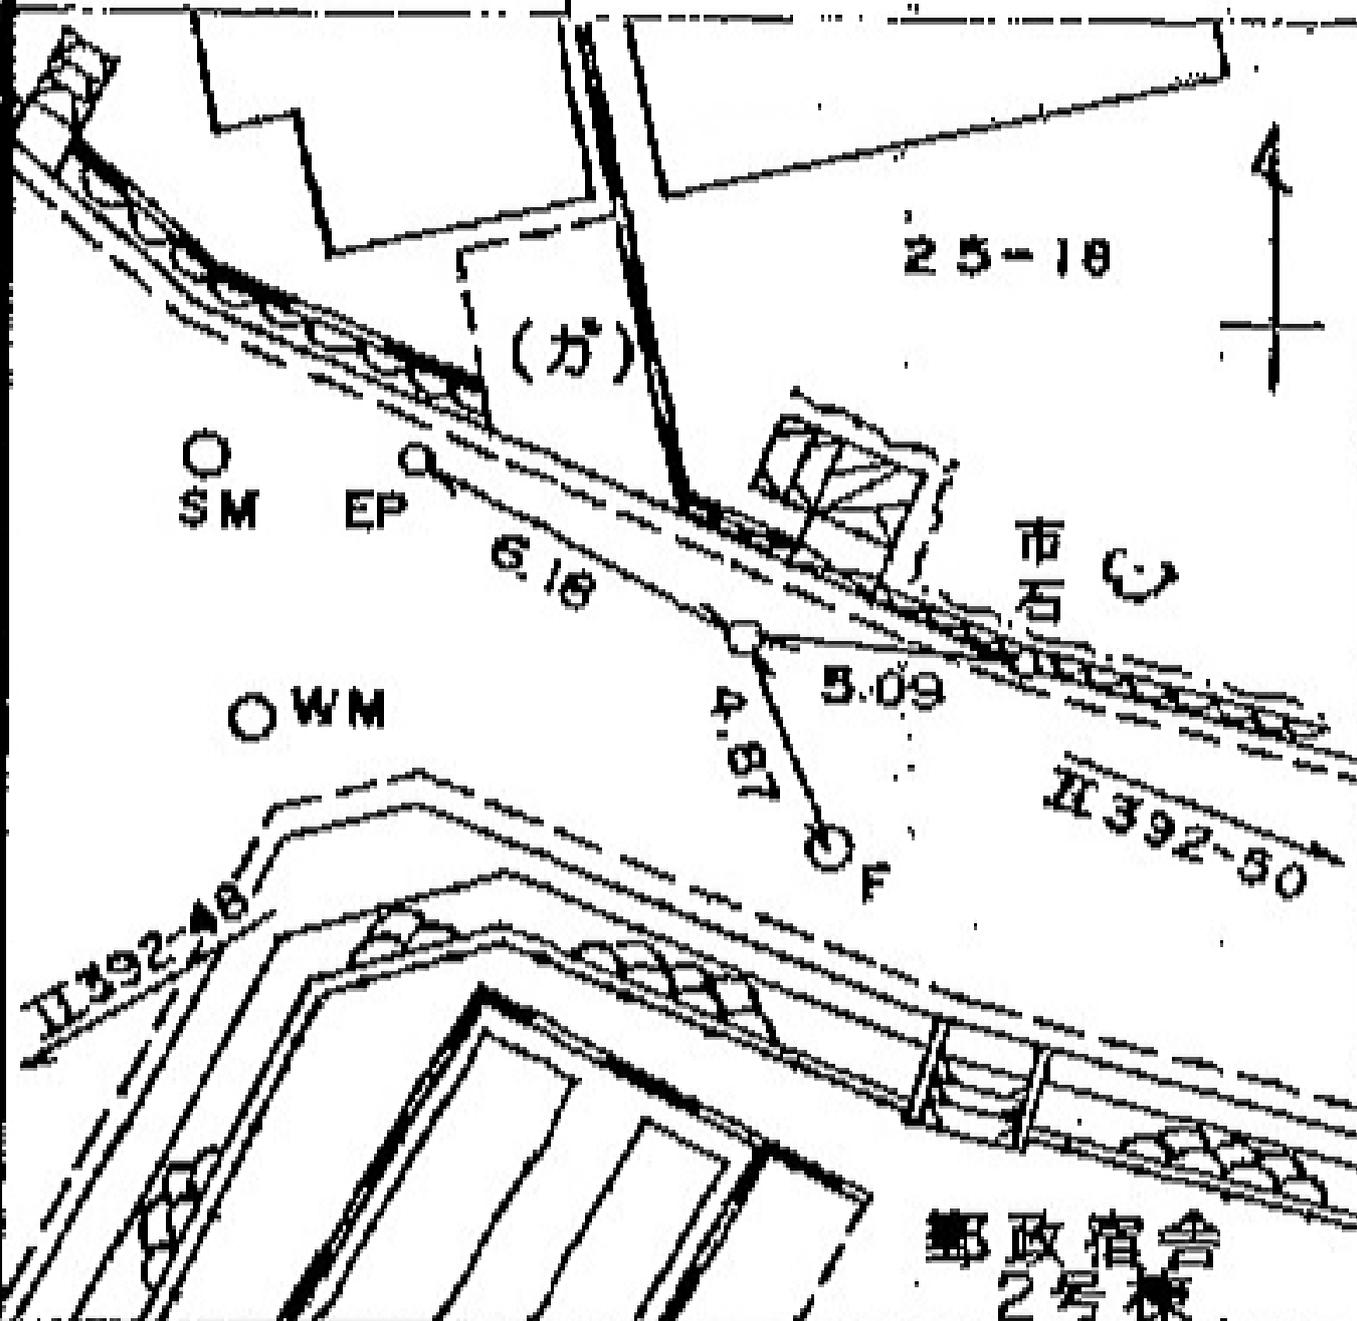

線番号	点番号	標識ノ種類
I392	50	木杭。標石。刻印
要 図		鋌。鑄物杭 金属標

所在地
 港南区下永谷二丁目一七一五番地先

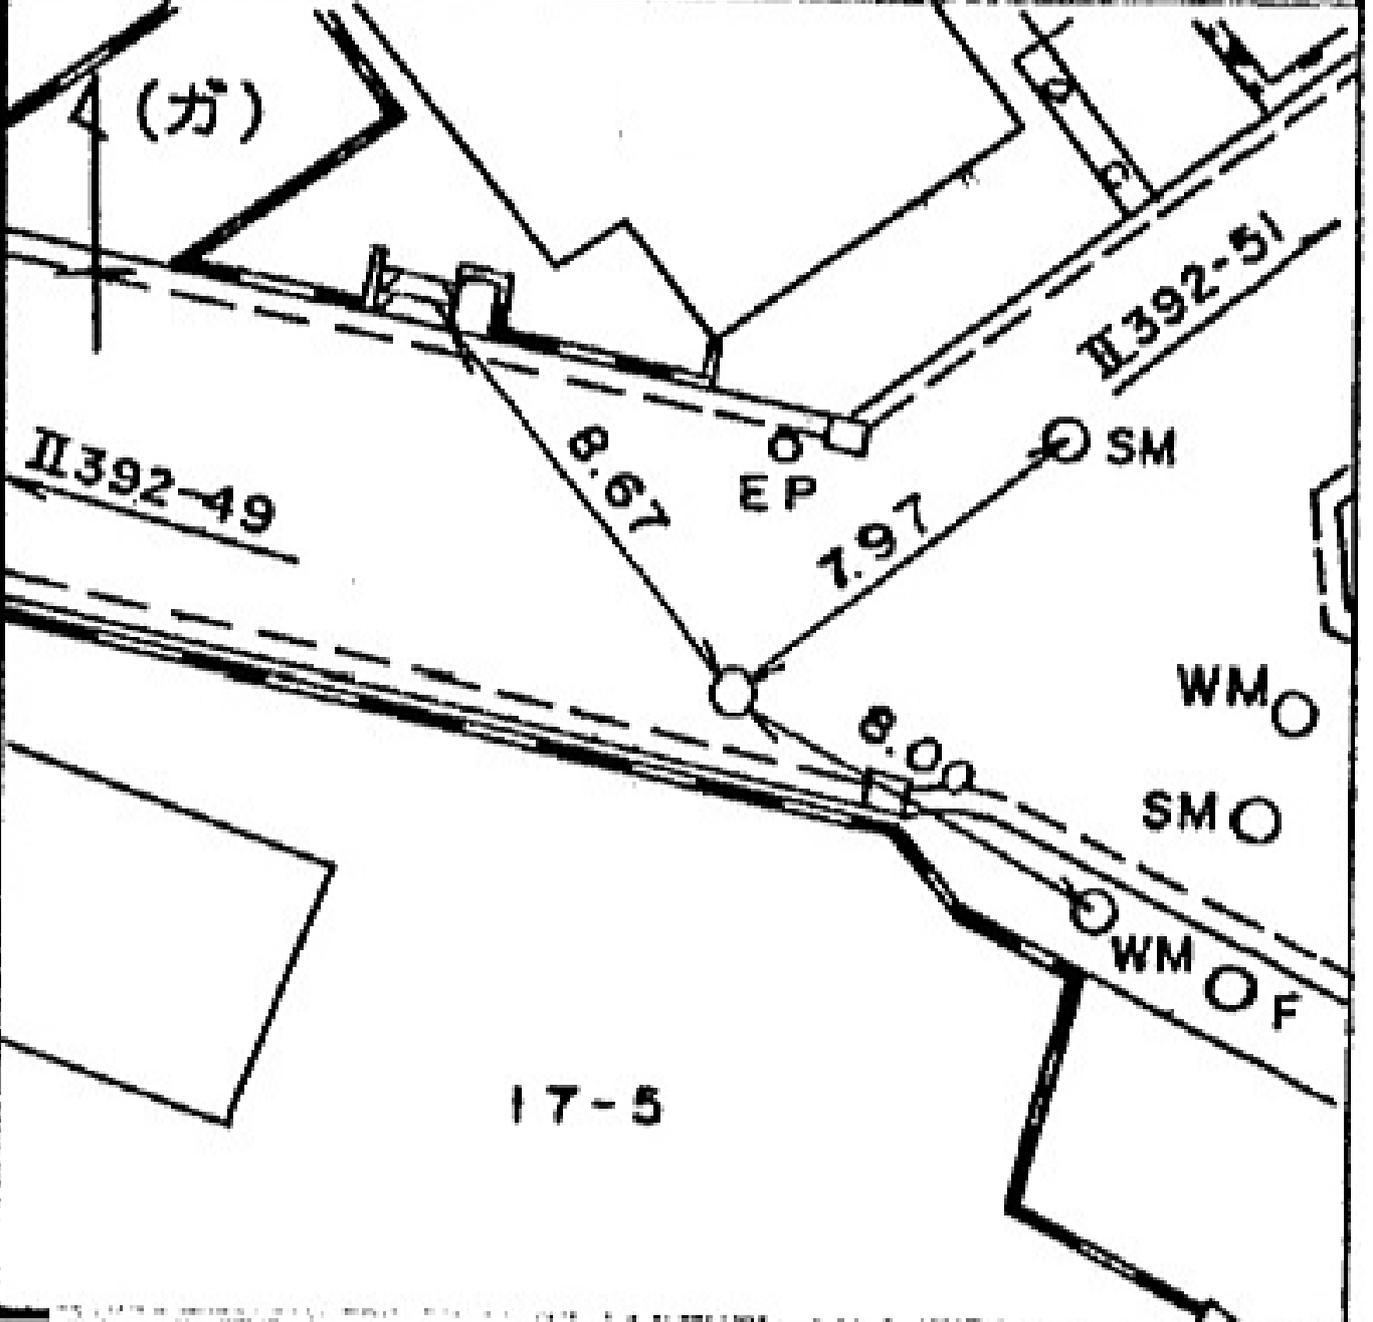

所在地 港南区岸が谷五丁目七一二七番地先

標識ノ種類

木杭。標石。刻印

鋌。鑄物杭 **金属標**

線番号


1392

点番号

52

要

図

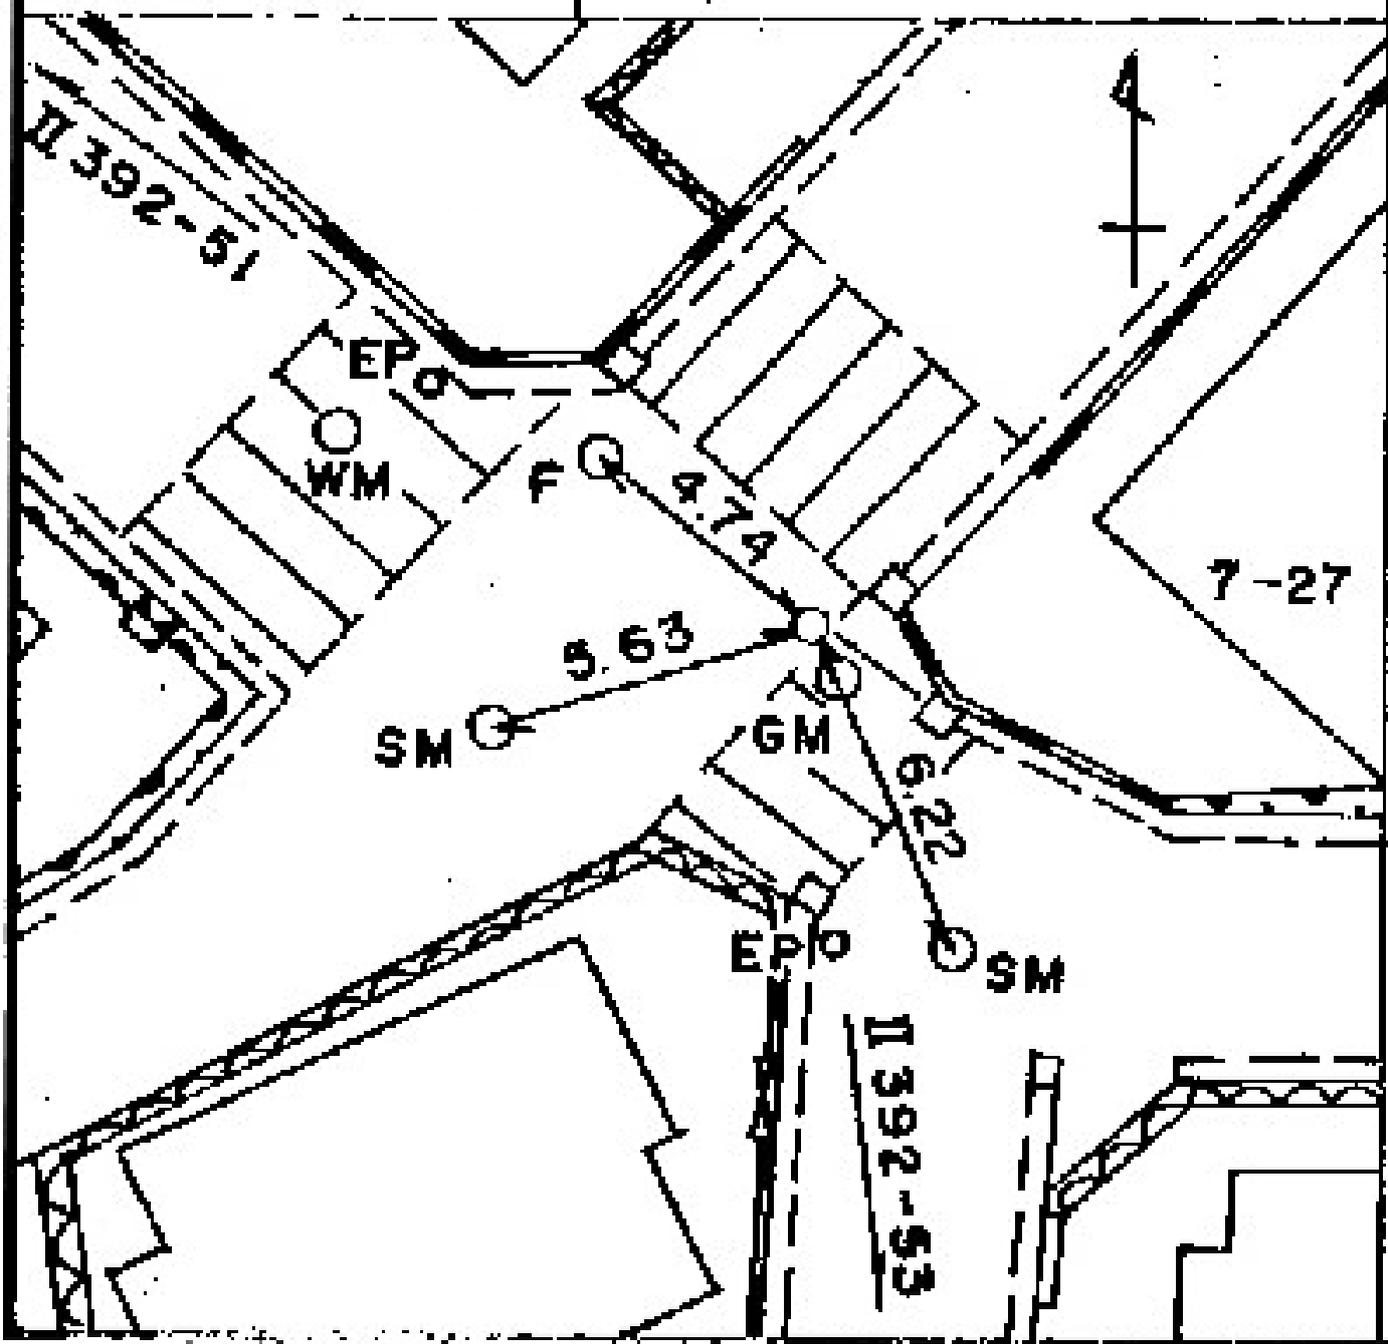

所在地 港南区下永谷一丁目三三二〇番地先

標識ノ種類

木杭。標石。刻印

鋳。鑄物杭 **金属標**

線番号


I392

点番号

54

要

図

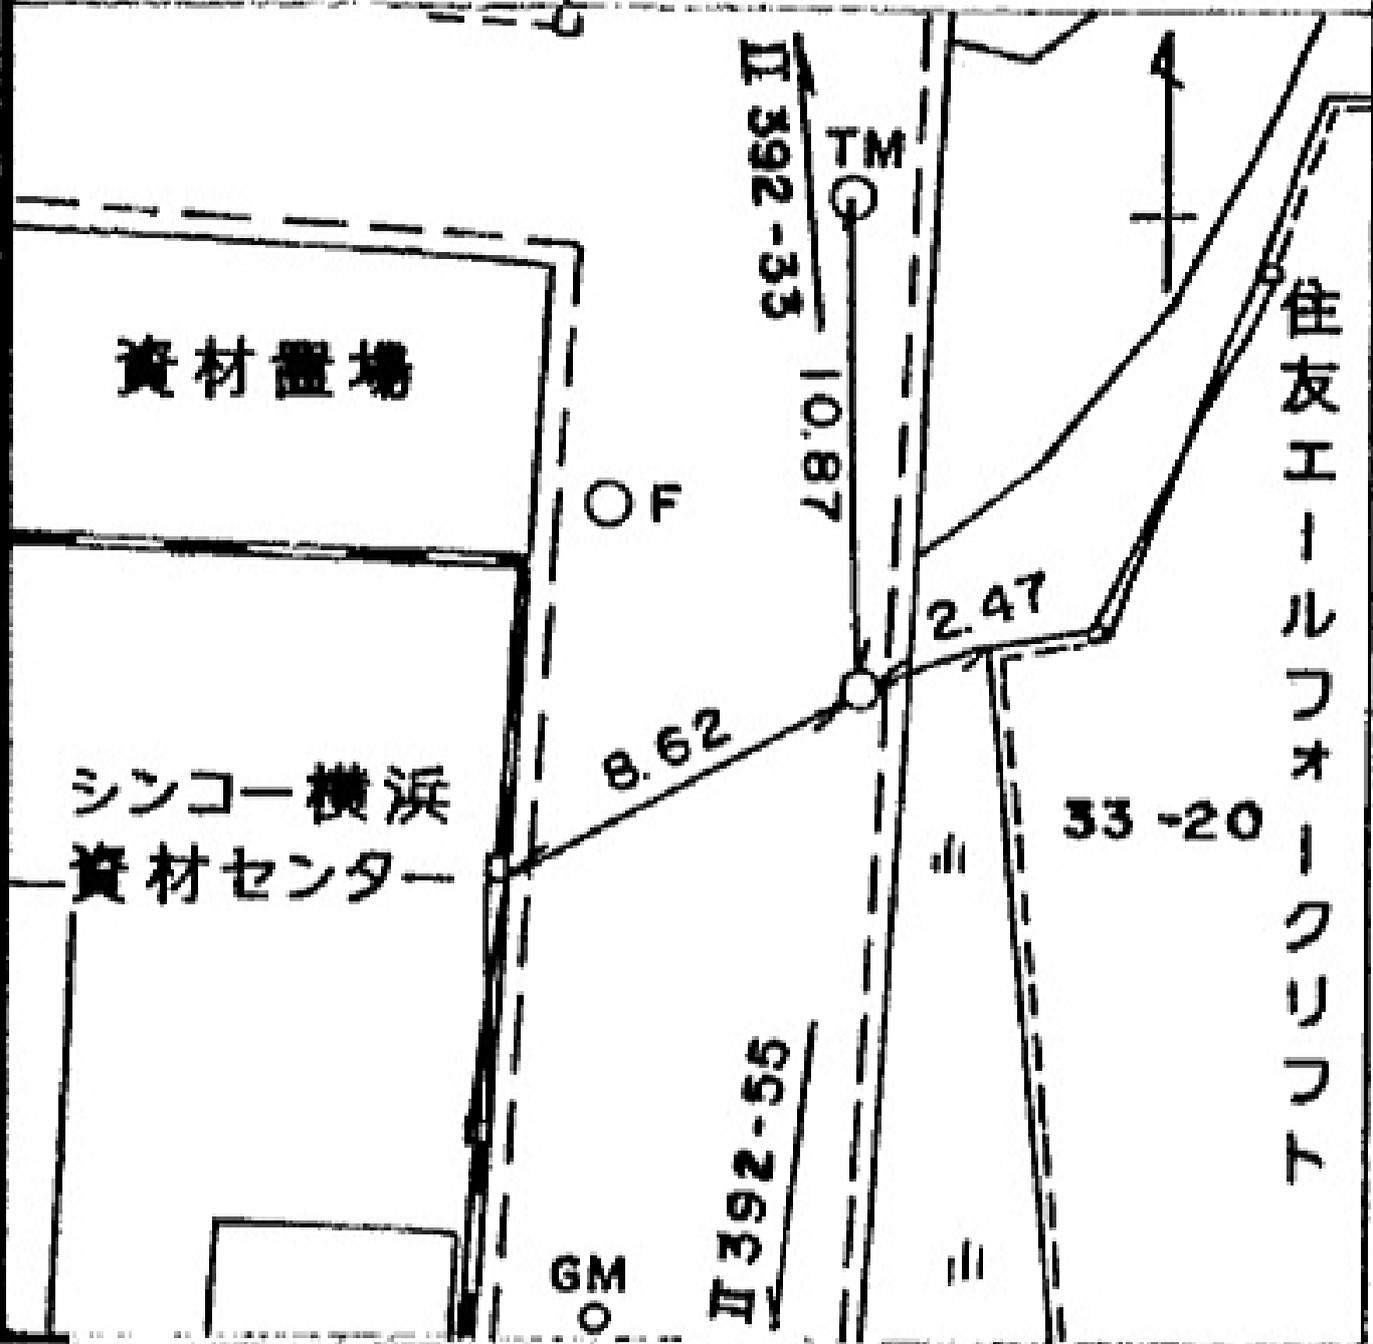

所在地

港南区下永谷町一八二九番地先

標識ノ種類

木杭。標石。刻印

釘。鑄物杭 **金属標**


線番号

I392

点番号

57

要 図

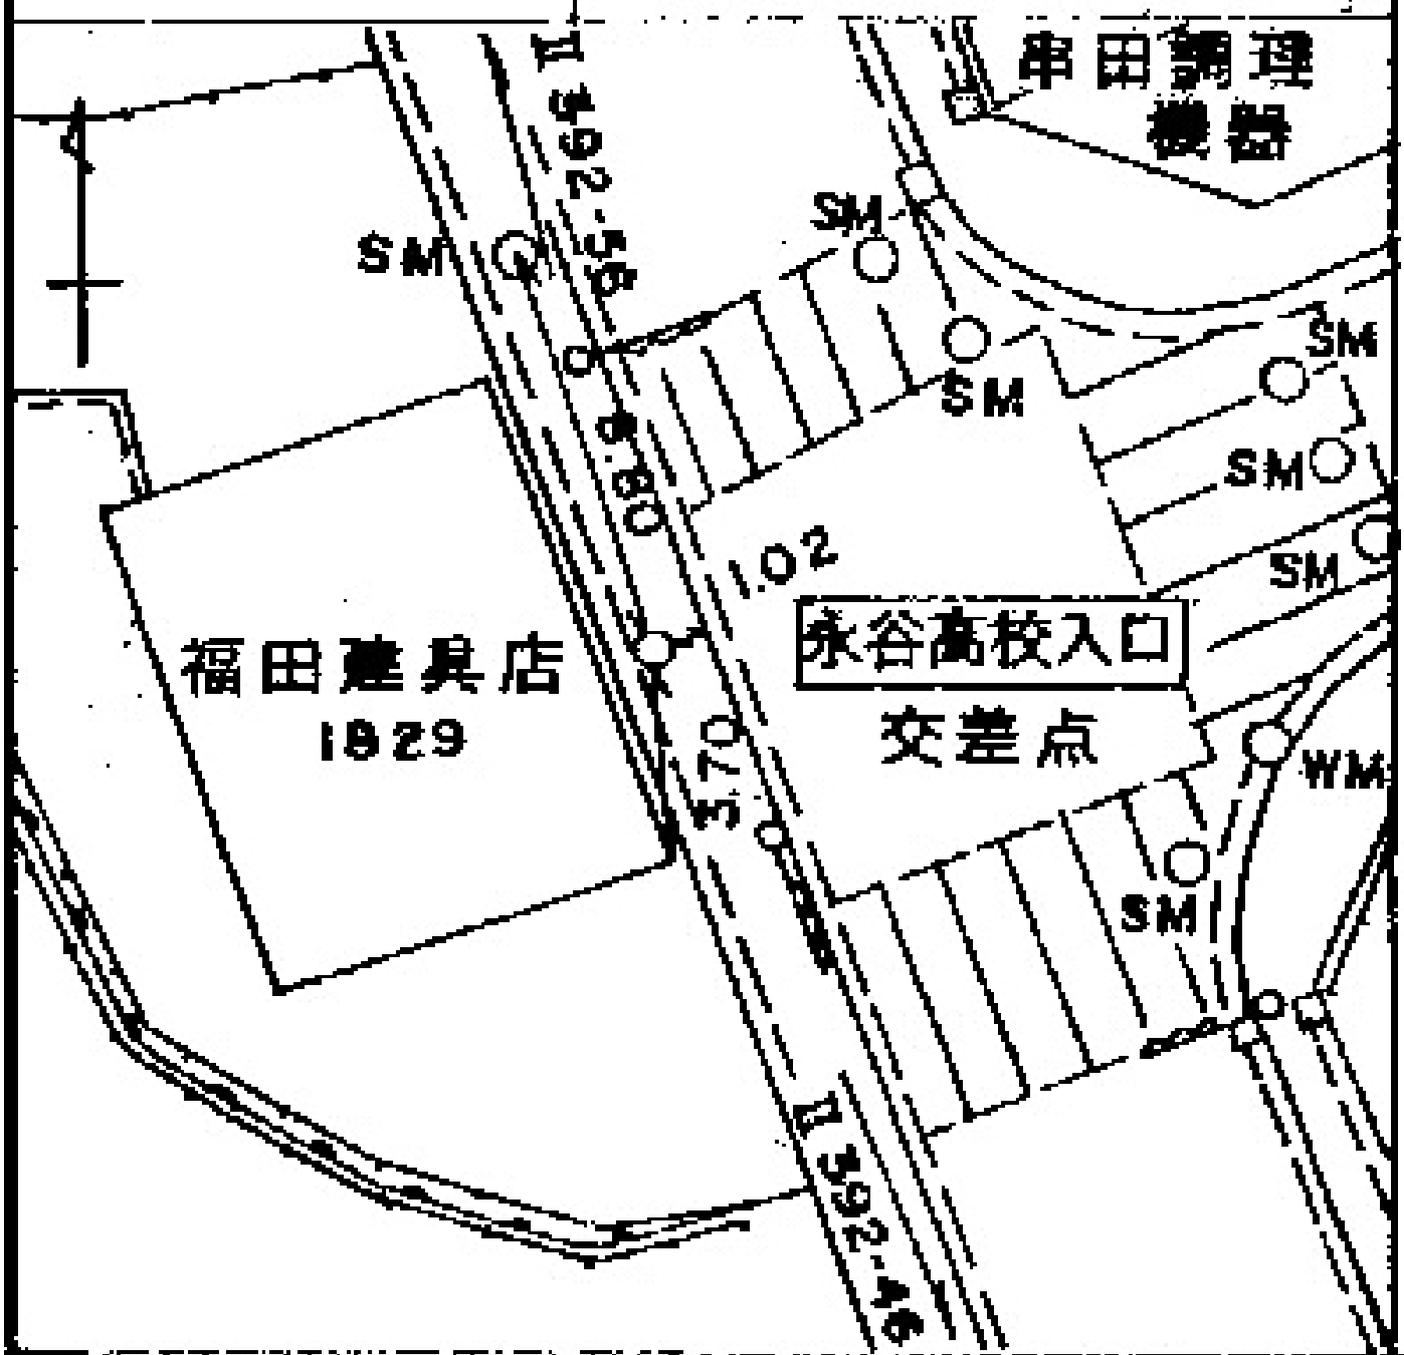

所在地

戸塚区川上町四二一六番地先

標識ノ種類

金属標・鋏・木杭

キザミ

点番号

58


線番号

II 392

要 図

411-6

東戸塚ガーデンハウス貳番館

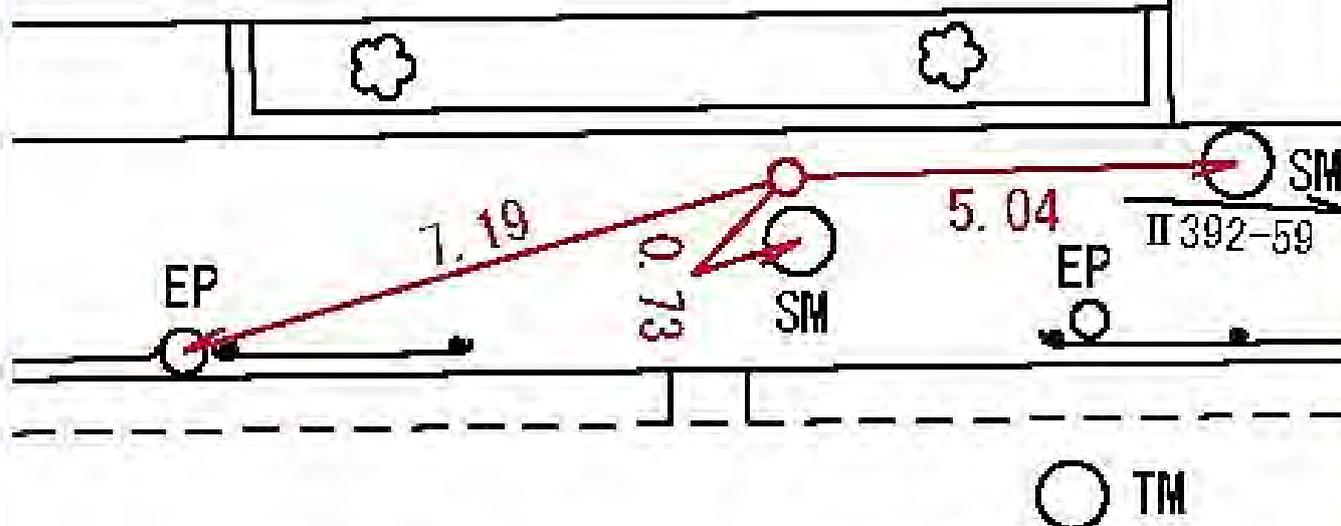

県道弥生台・桜木町線

697

所在地

戸塚区川上町一五一番地先

標識ノ種類

金属標・鋏・木杭

キザミ


点番号

59

線番号

II 392

要 図

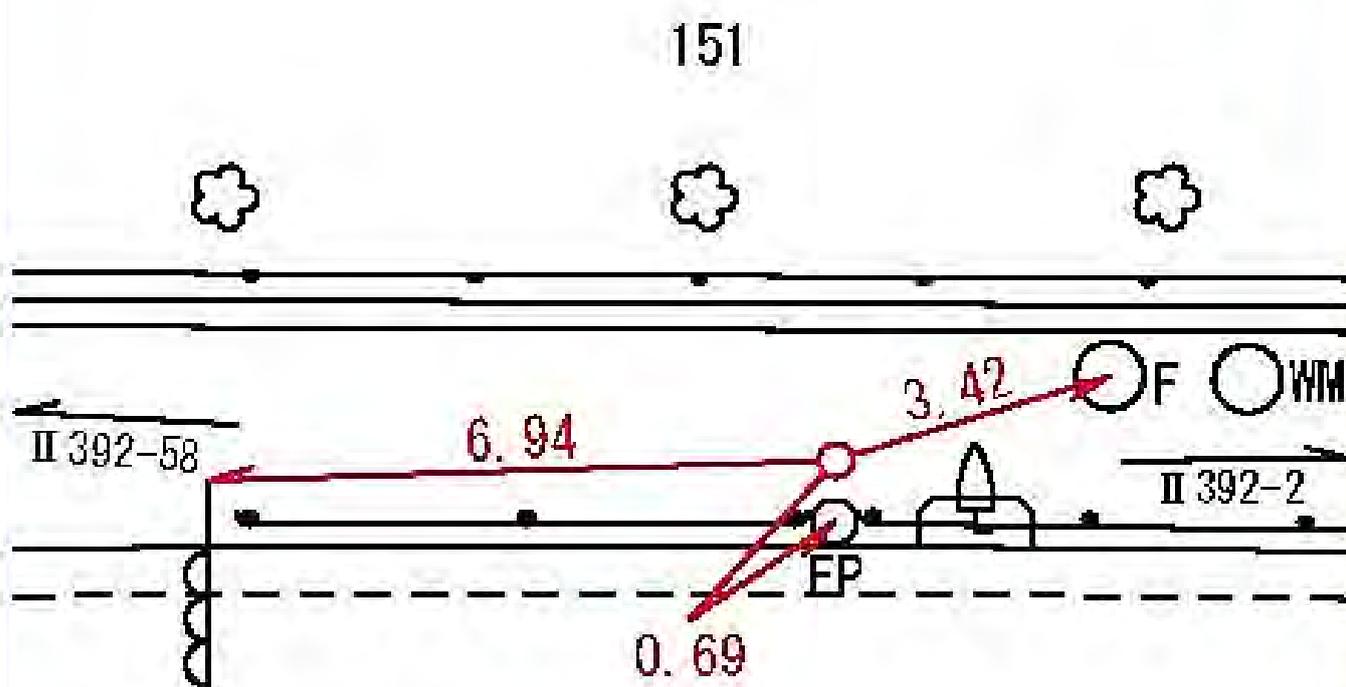

県道弥生台・桜木町線

所在地

戸塚区平戸町一〇八―八番地先

標識ノ種類

金属標・鋏・木杭

キザミ


点番号

60

線番号

II 392

要 図

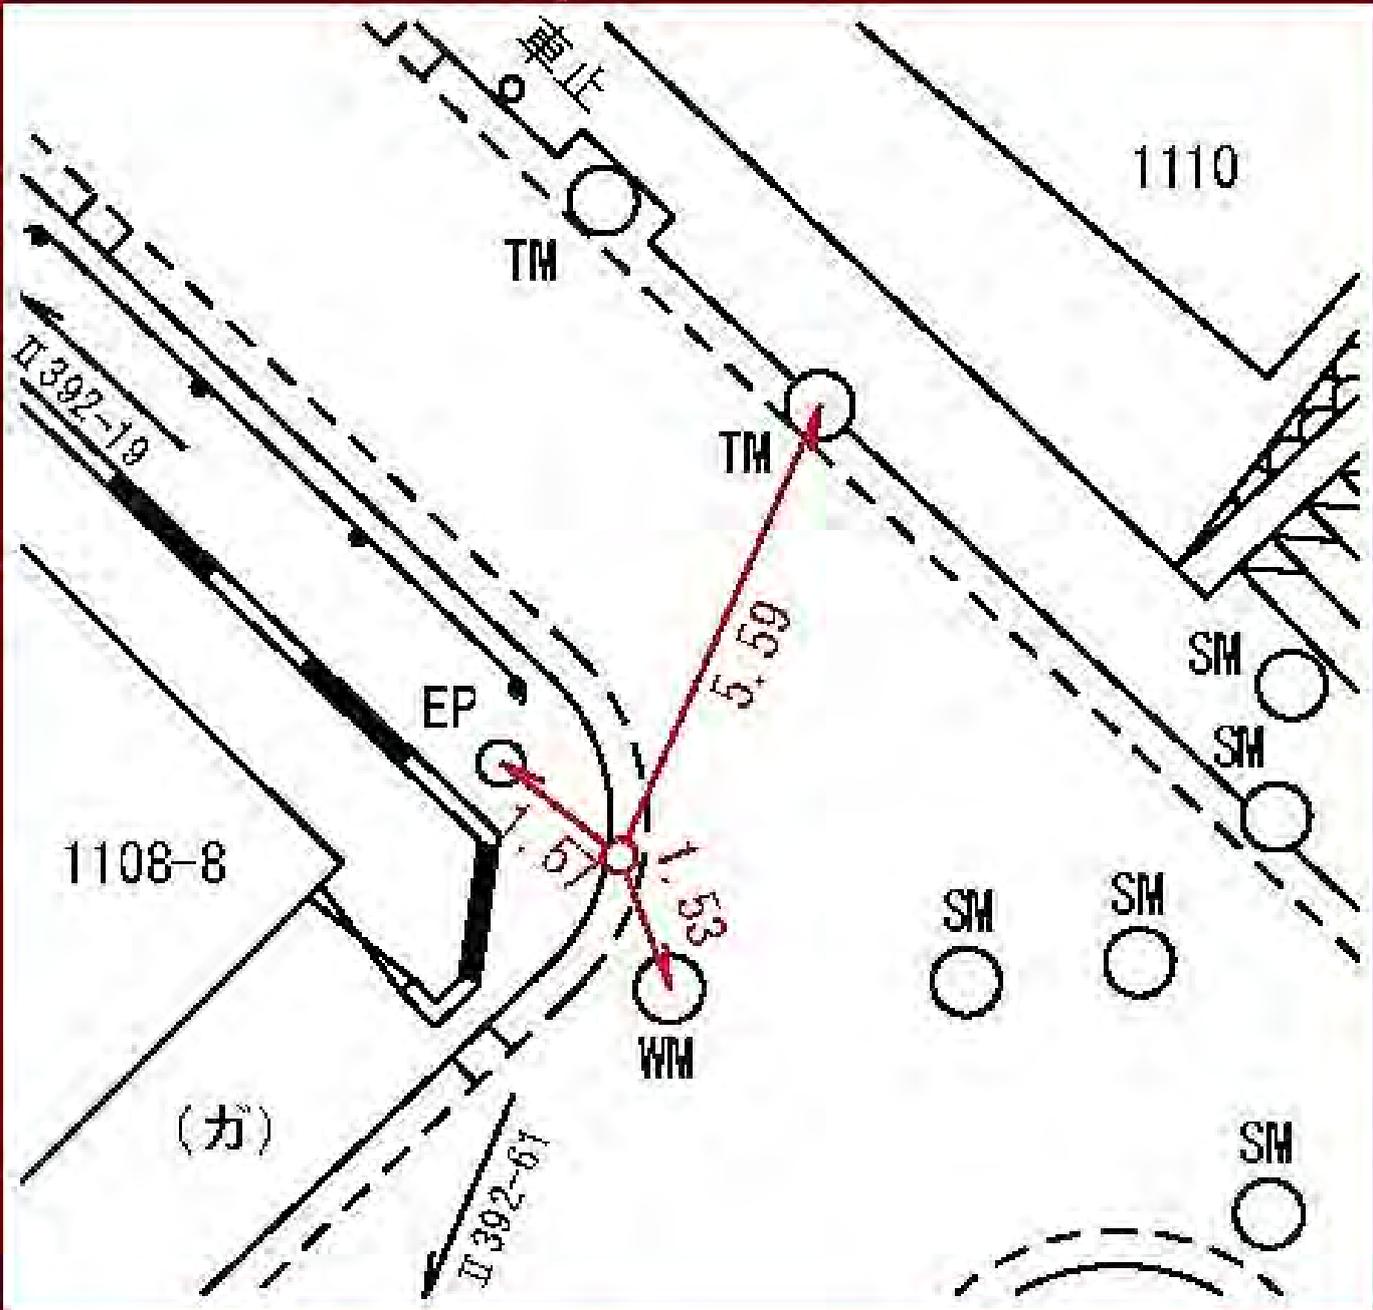

所在地

戸塚区平戸町一〇八八―六一番地先

標識ノ種類

金属標・鋌・木杭

キザミ


点番号

61

線番号

II 392

要 図

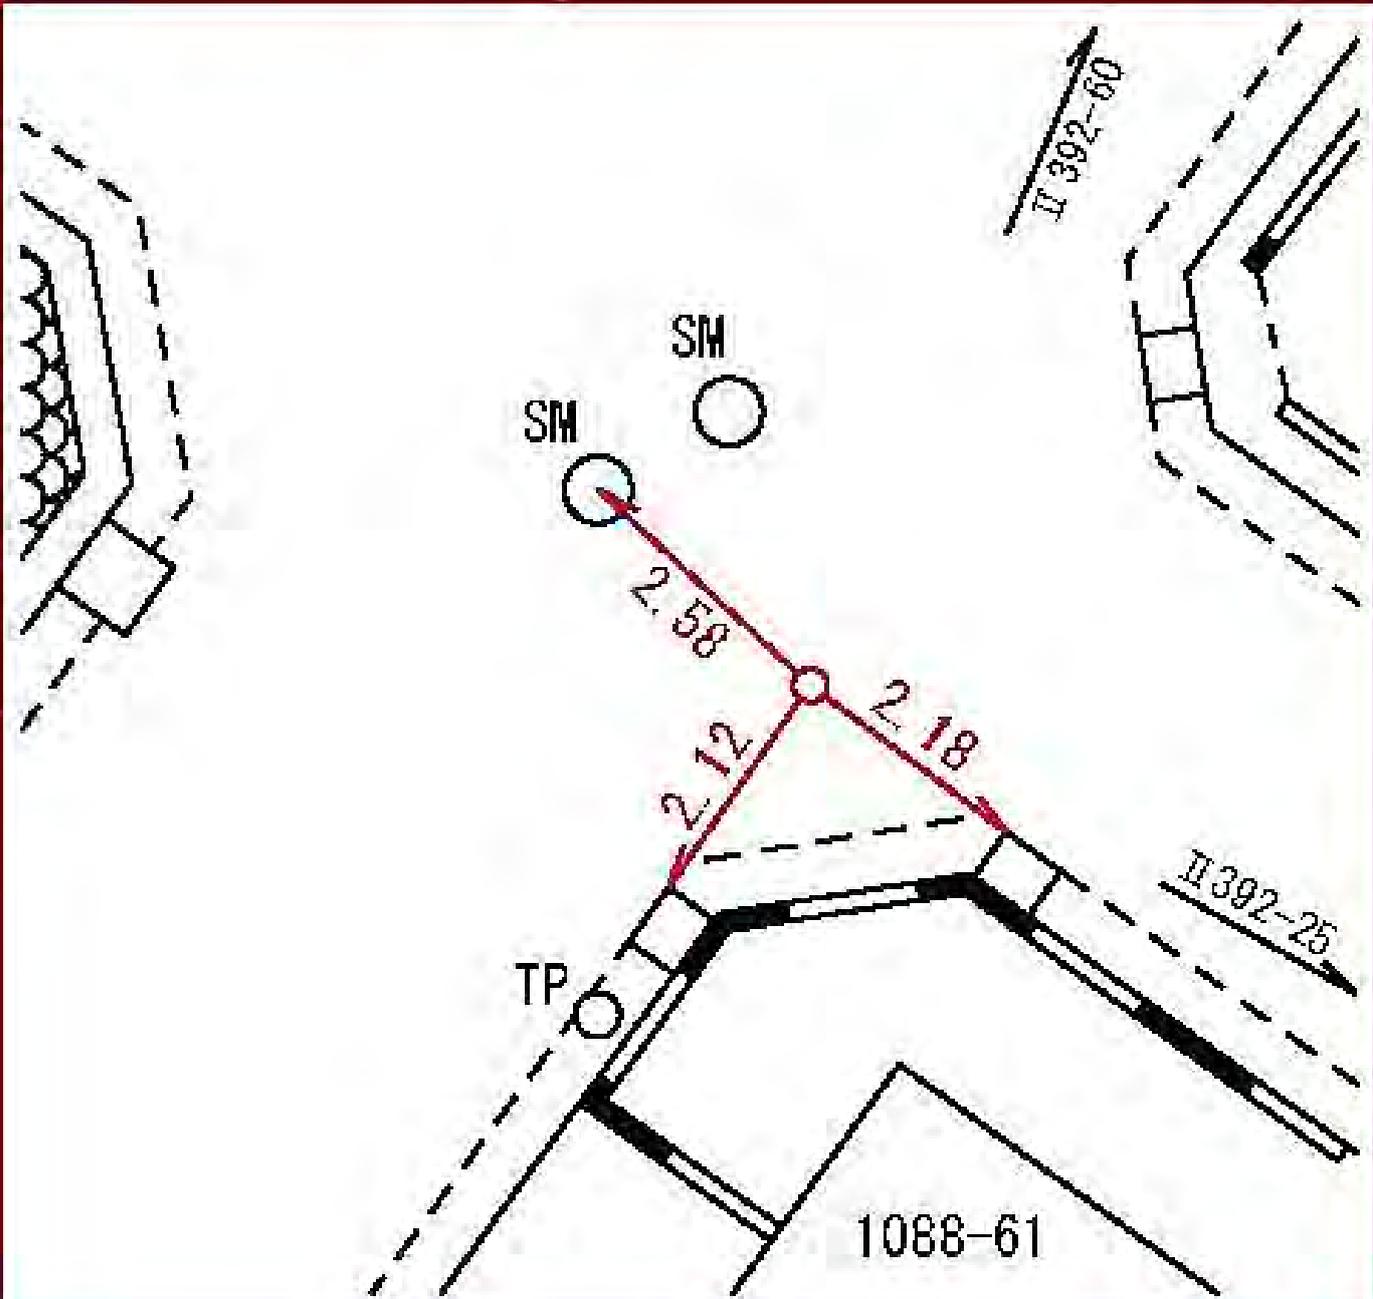

所在地

港南区下永谷二丁目一四一三〇番地先

標識ノ種類

金属標・鋏・木杭

キザミ


点番号

62

線番号

II 392

要 図

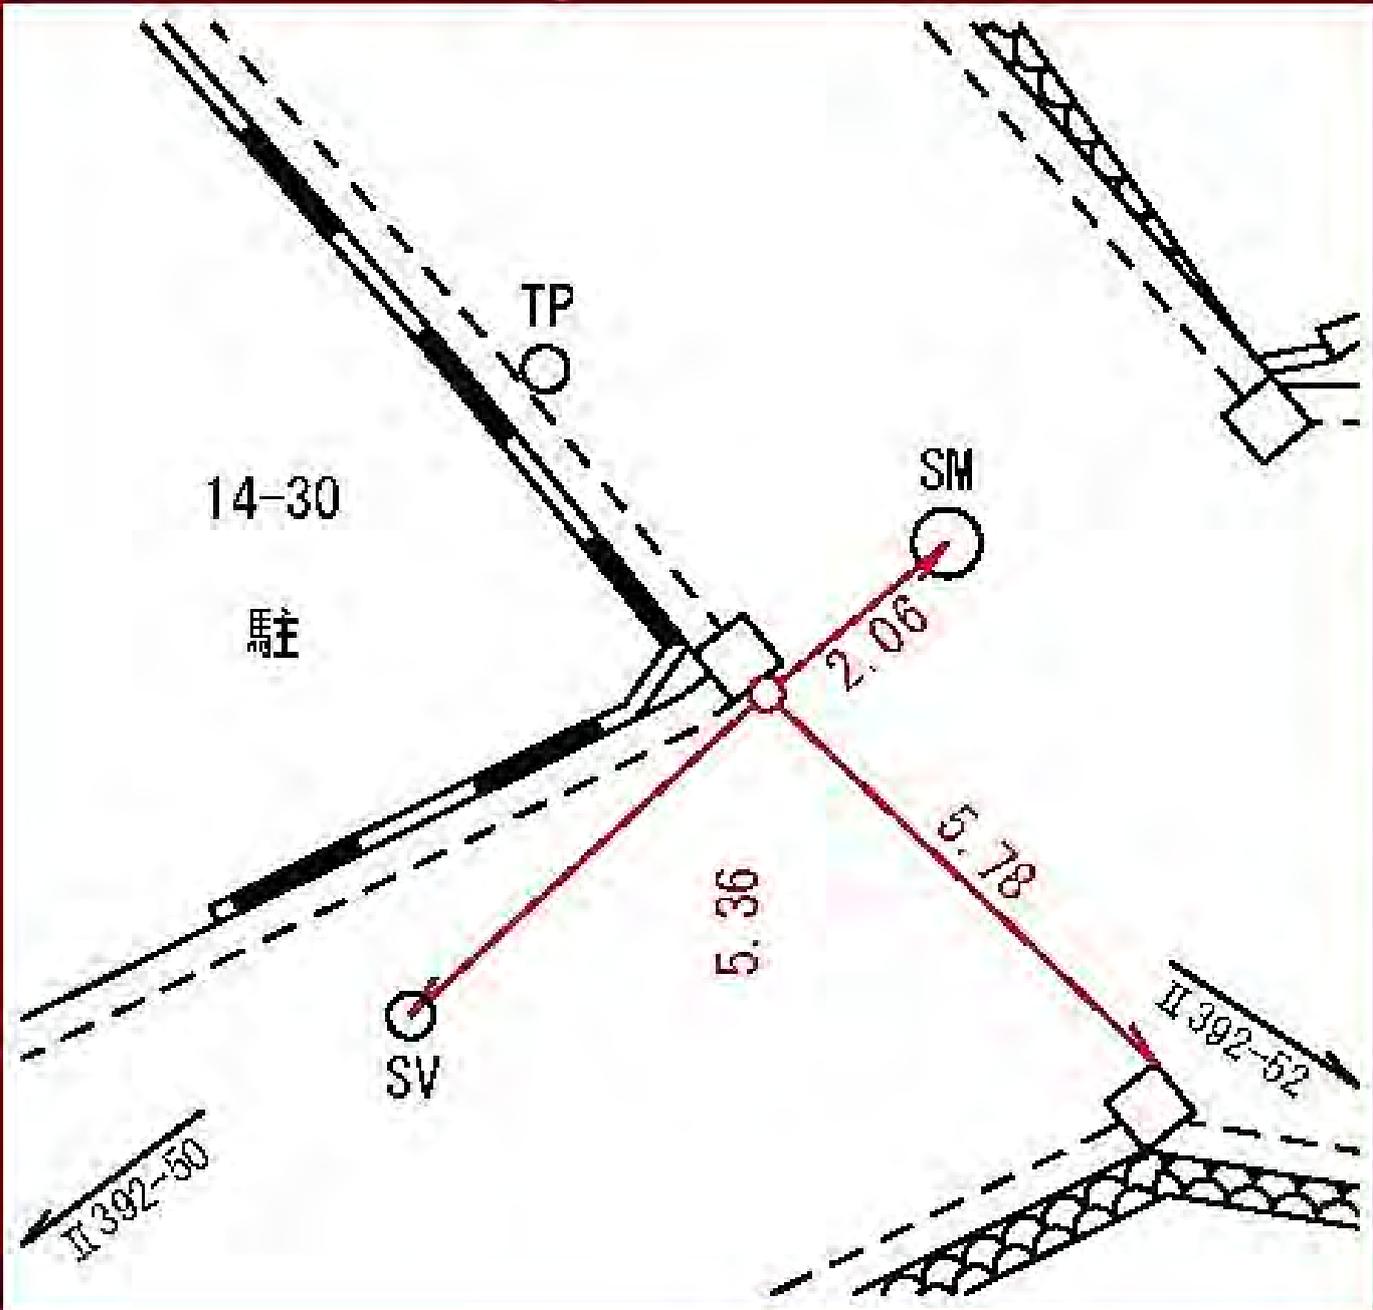

所在地

港南区芹が谷五丁目二二二番地先

標識ノ種類

点番号

63


金属標・鋏・木杭

線番号

II 392

キザミ

要 図

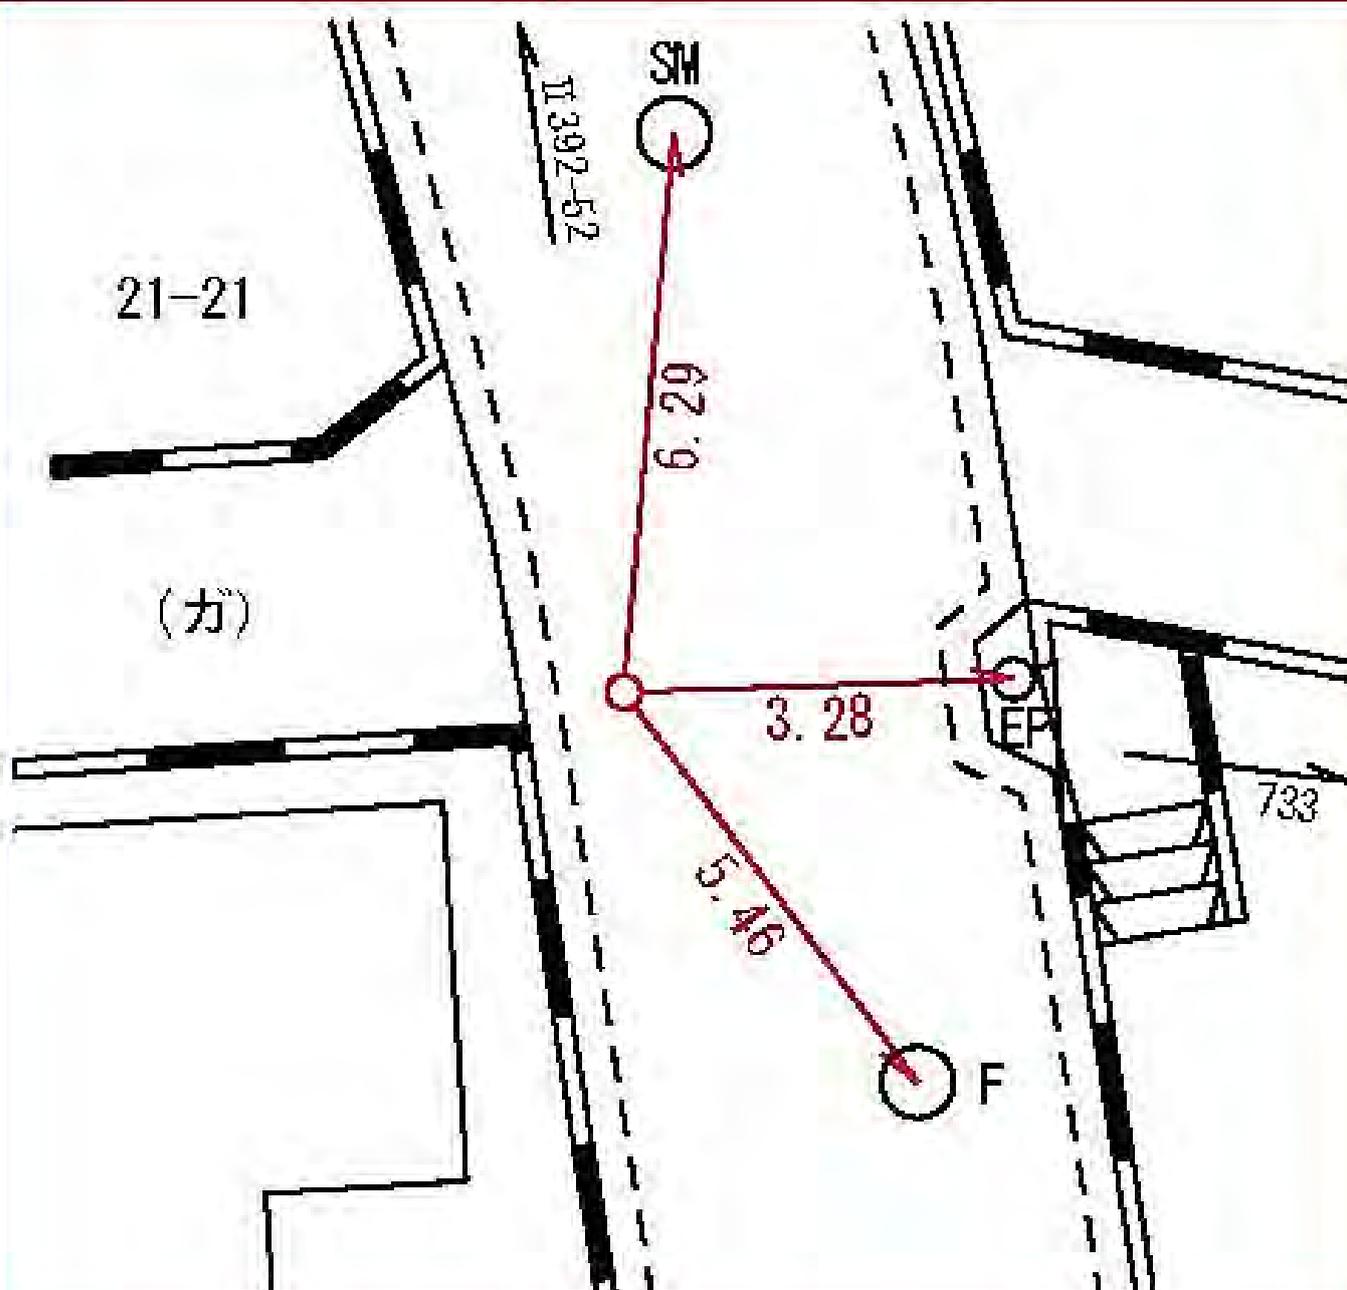

所在地

標識ノ種類

点番号

線番号

戸塚区品濃町五一〇―三番地先

金属標。鋏。木杭


65

II 392

キザミ

図

要

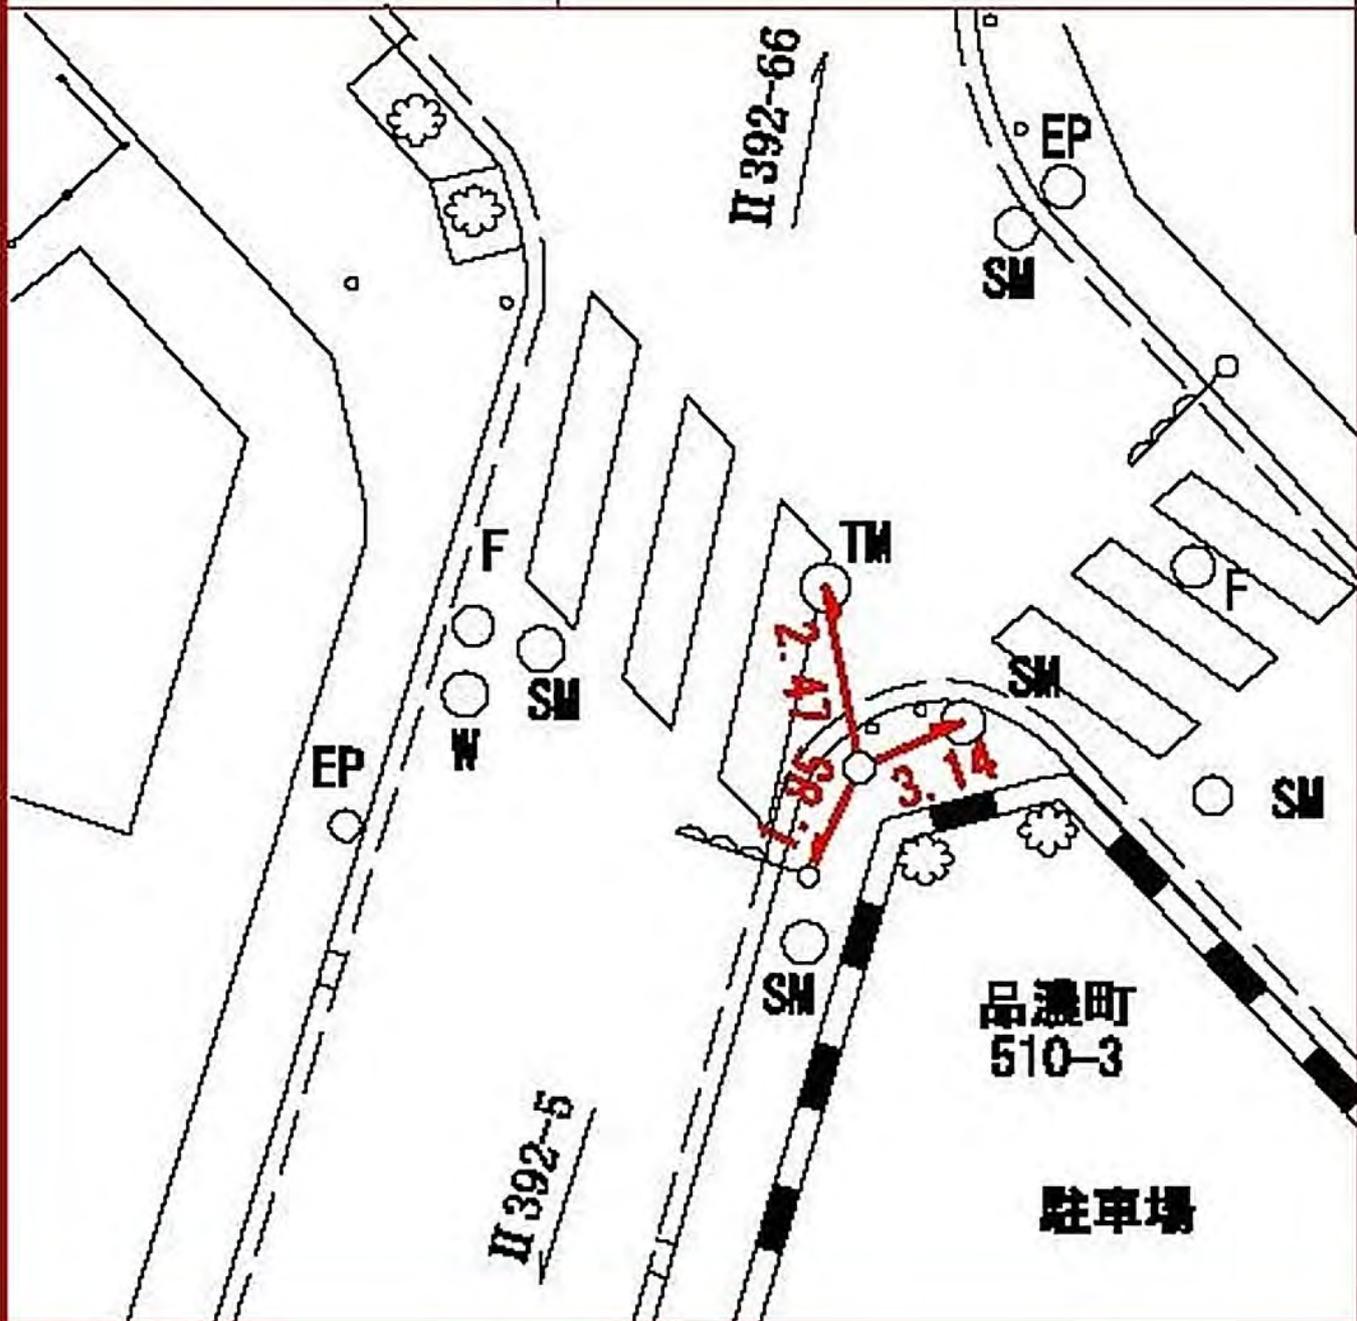

所在地


標識ノ種類

金属標 鋳 木杭

キザミ


点番号

66

線番号

II 392

要 図

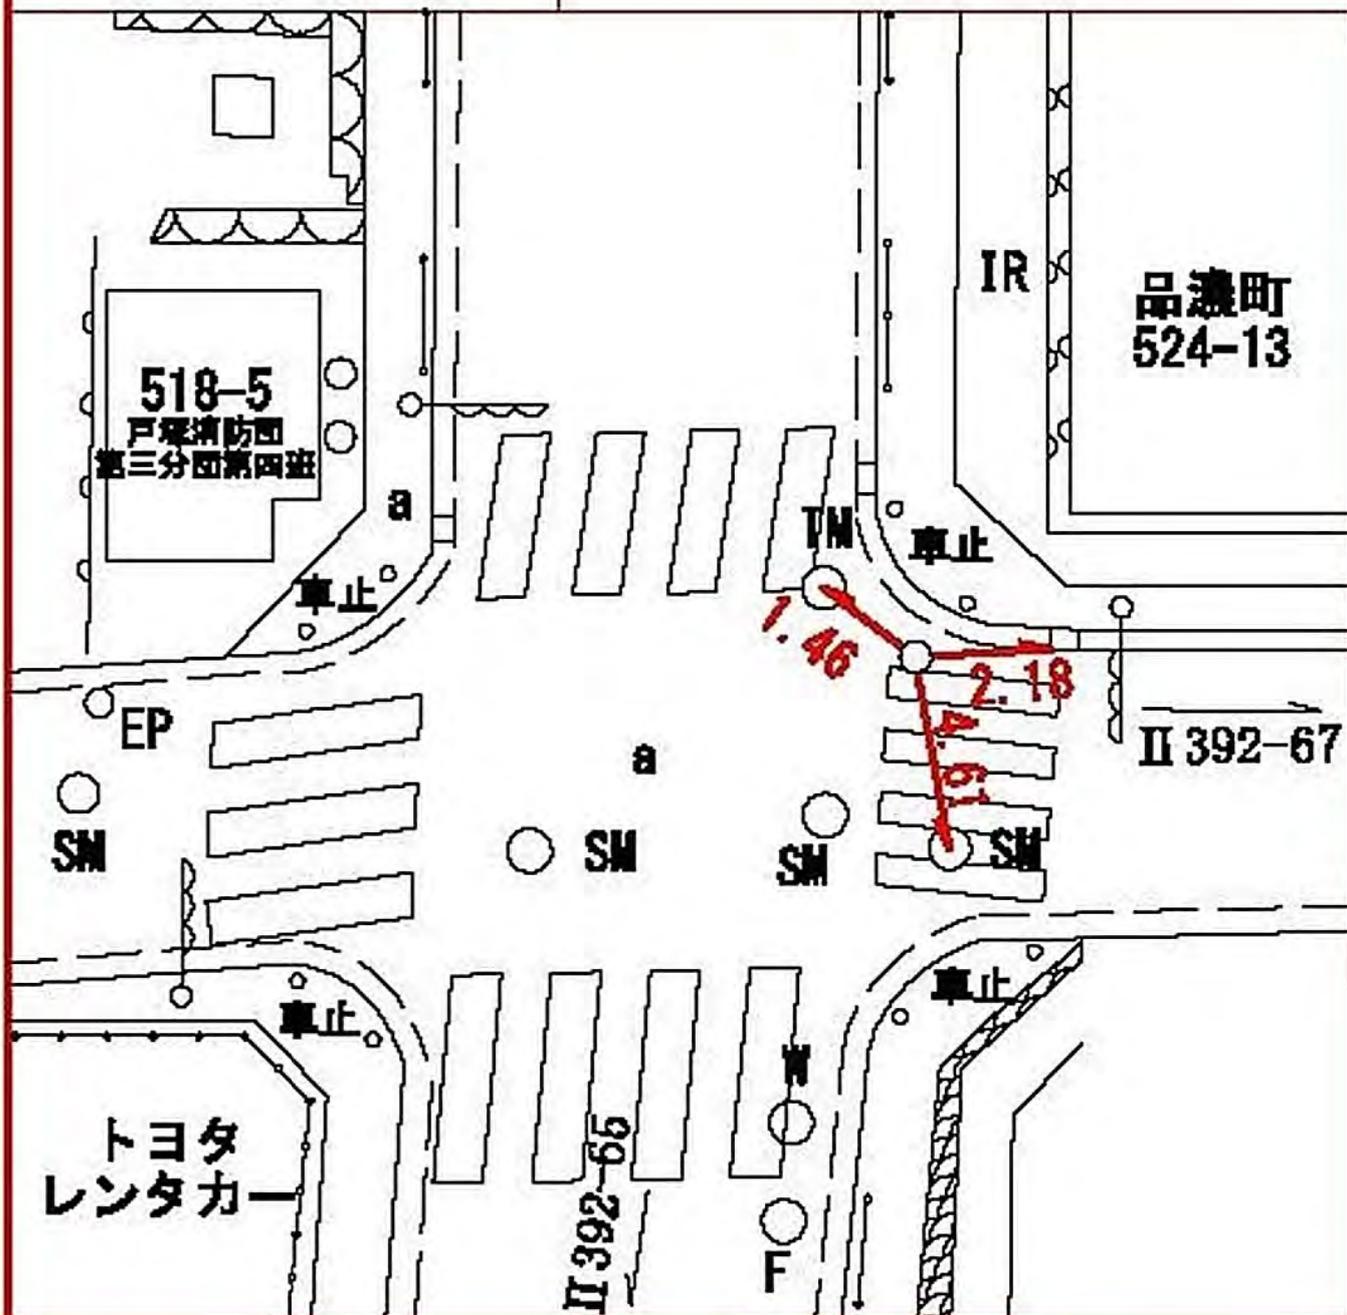


線番号	点番号	標識ノ種類
-----	-----	-------

II 392	67	金属標 。鋸。木杭
--------	----	---

要 図	キザミ
-----	-----

所在地
戸塚区平戸町八二六番地先

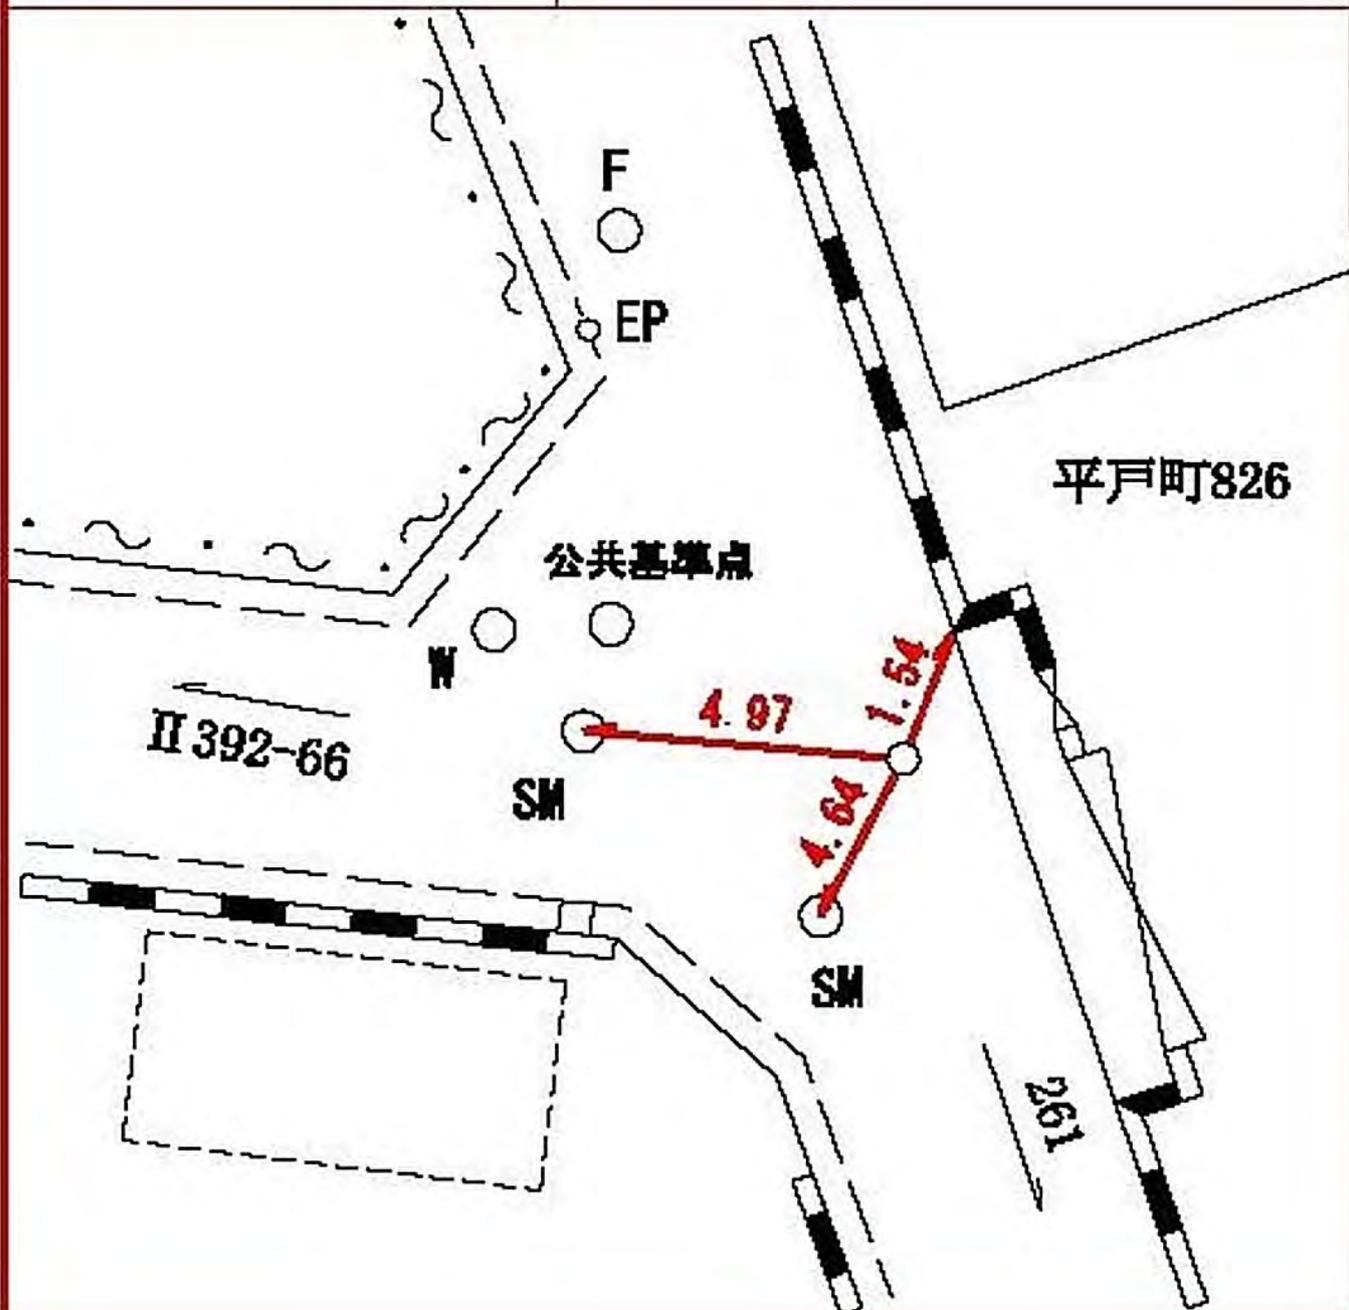

所在地

戸塚区上柏尾町四六八番地先

標識ノ種類

金属標。鋌。木杭

キザミ

点番号

68

線番号

II 392

要 図



所在地

戸塚区上柏尾町二四四番地先

標識ノ種類

金属標。鋸。木杭

キザミ

線番号

点番号

II 392

69


要 図



線番号	点番号	標識ノ種類	所在地
-----	-----	-------	-----

II 392	70	金属標 。鋸。木杭	戸塚区前田町三六番地先
--------	----	---	-------------

要 図	キザミ	
-----	-----	--

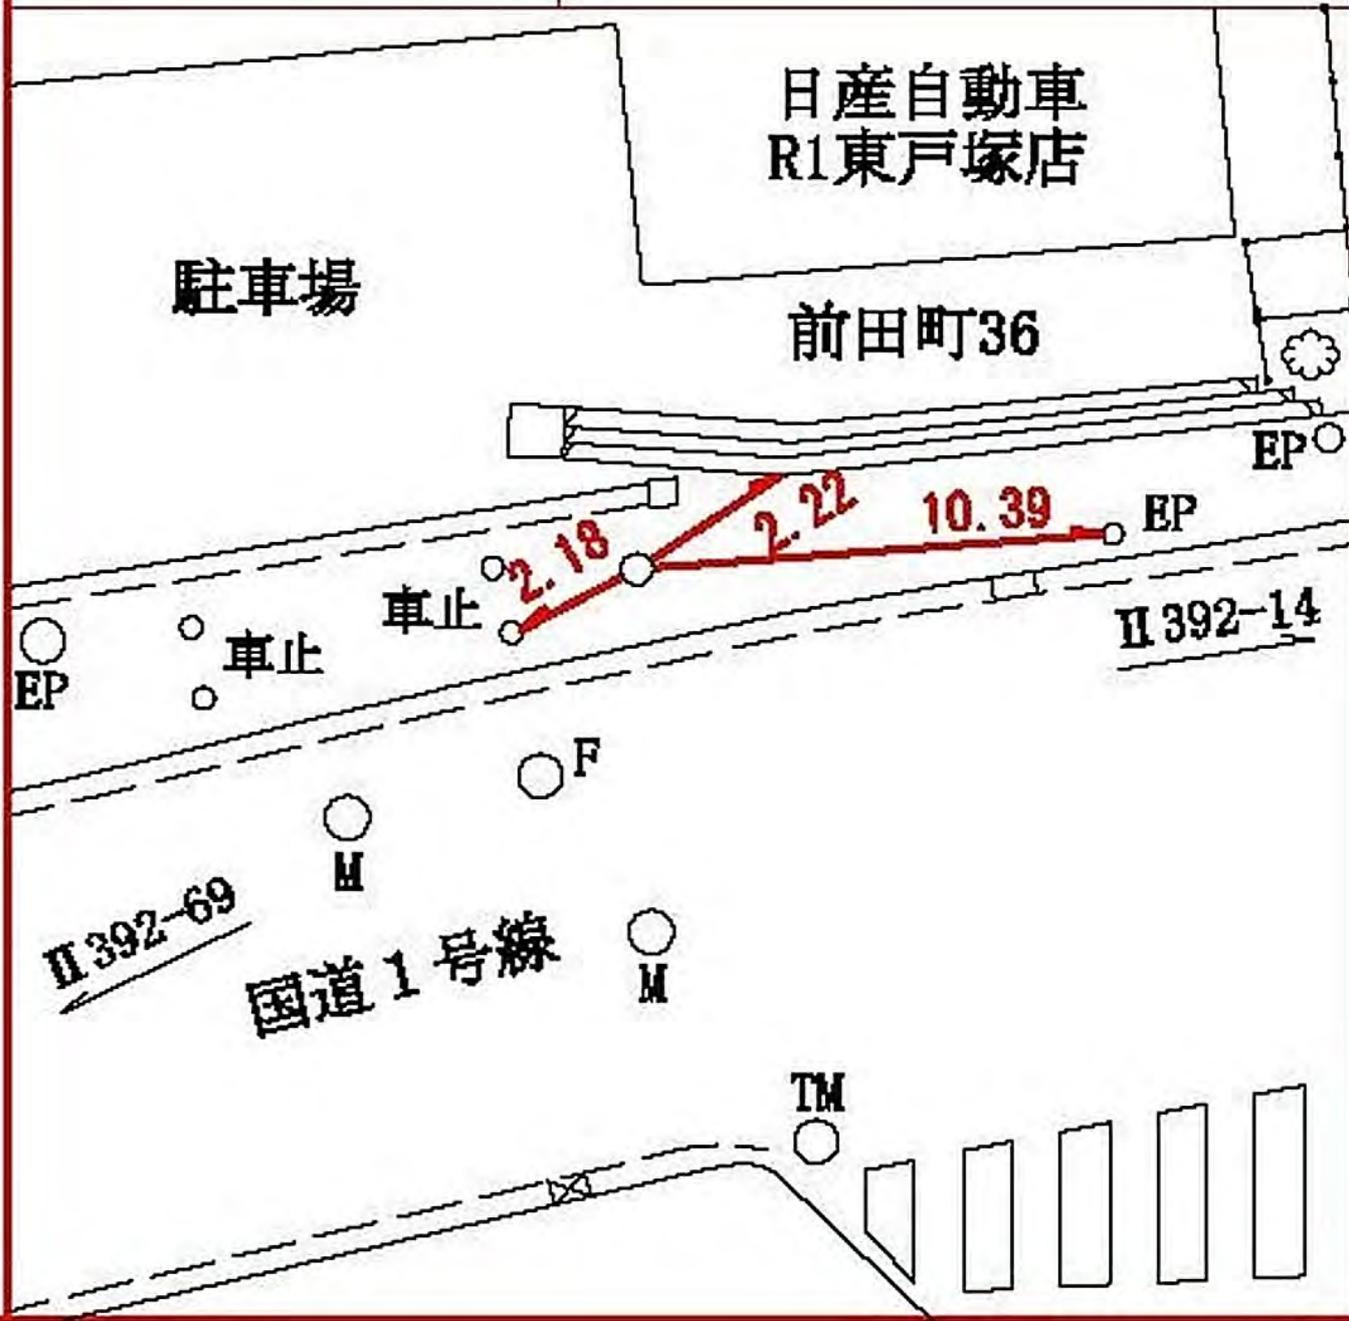

線番号	点番号	標識ノ種類
-----	-----	-------

所在地

II 392	71	金属標 。鋌。木杭
--------	----	---

戸塚区品濃町五―七番地先

要 図	キザミ
-----	-----



線番号	点番号	標識ノ種類
-----	-----	-------

所在地

II 392	72	金属標 。鋳。木杭
--------	----	---

戸塚区平戸町一〇〇番地先

要 図	キザミ
-----	-----



戸塚区平戸町一〇〇番地先

所在地

戸塚区品濃町五〇八―二番地先

標識ノ種類

金属標。鋏。木杭

点番号


73

線番号

II 392

キザミ

要 図

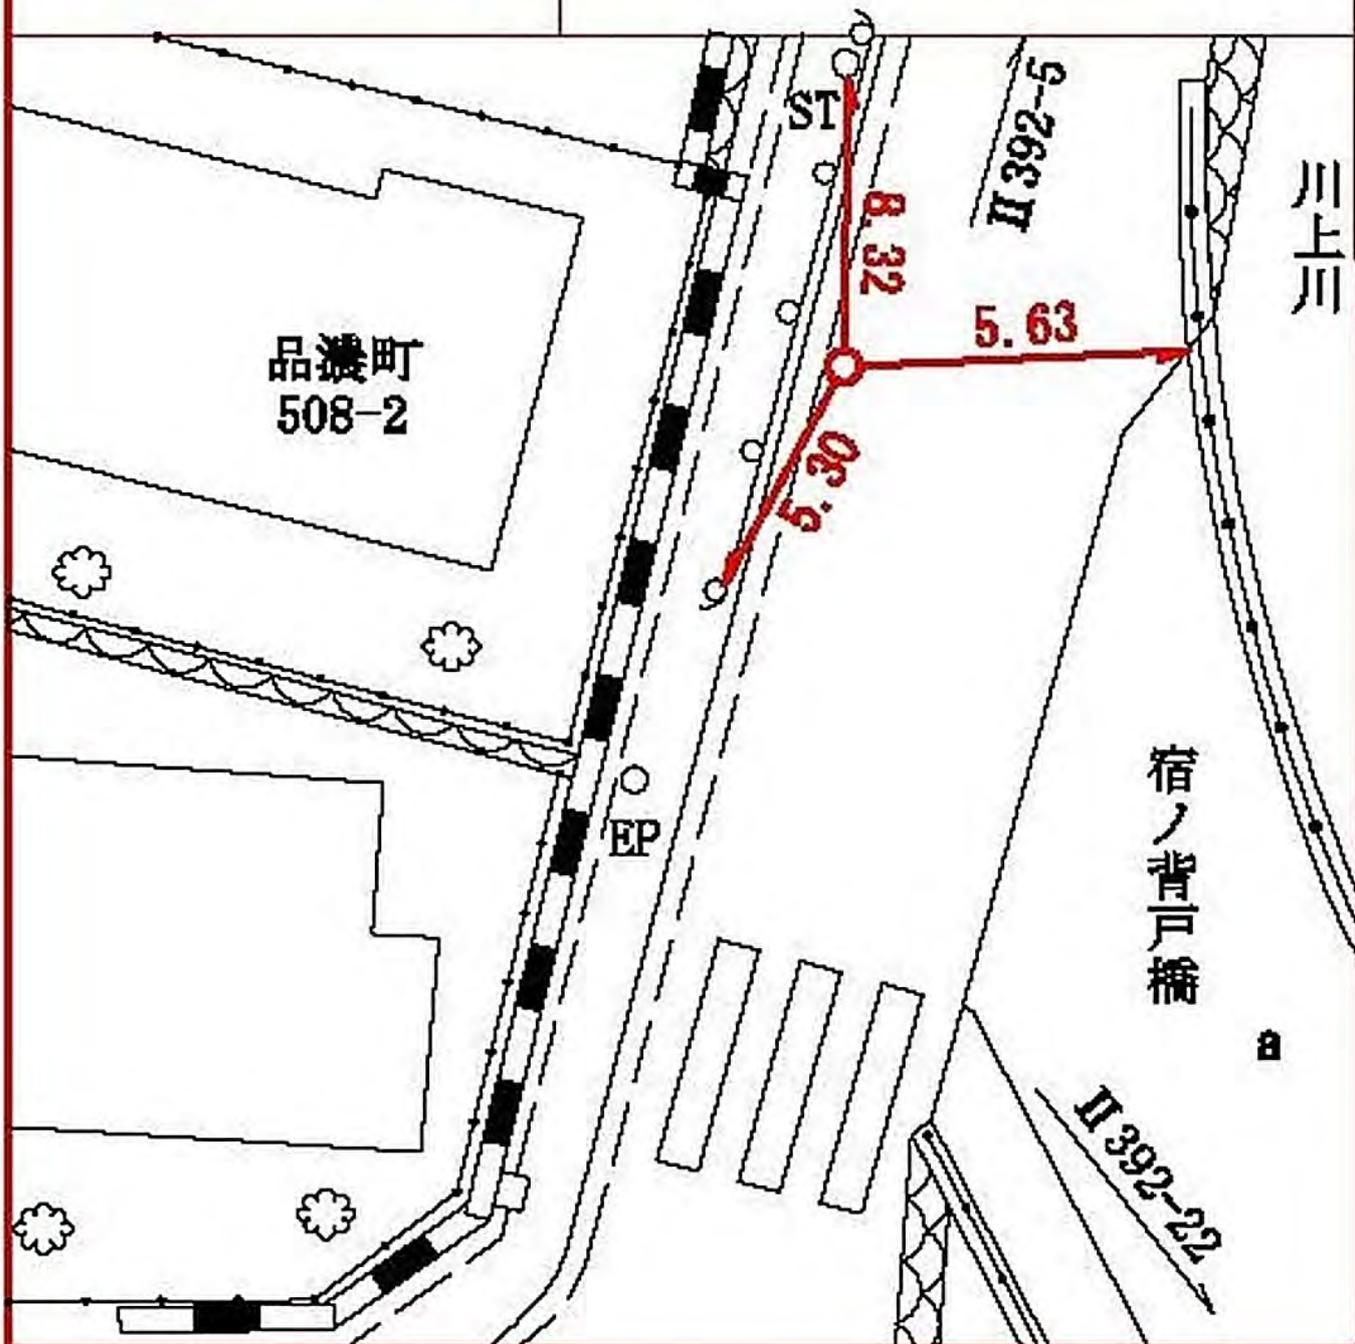

所在地

戸塚区平戸町四〇一―八三番地先

標識ノ種類

金属標。鋳。木杭

キザミ


点番号

74

線番号

II 392

要 図

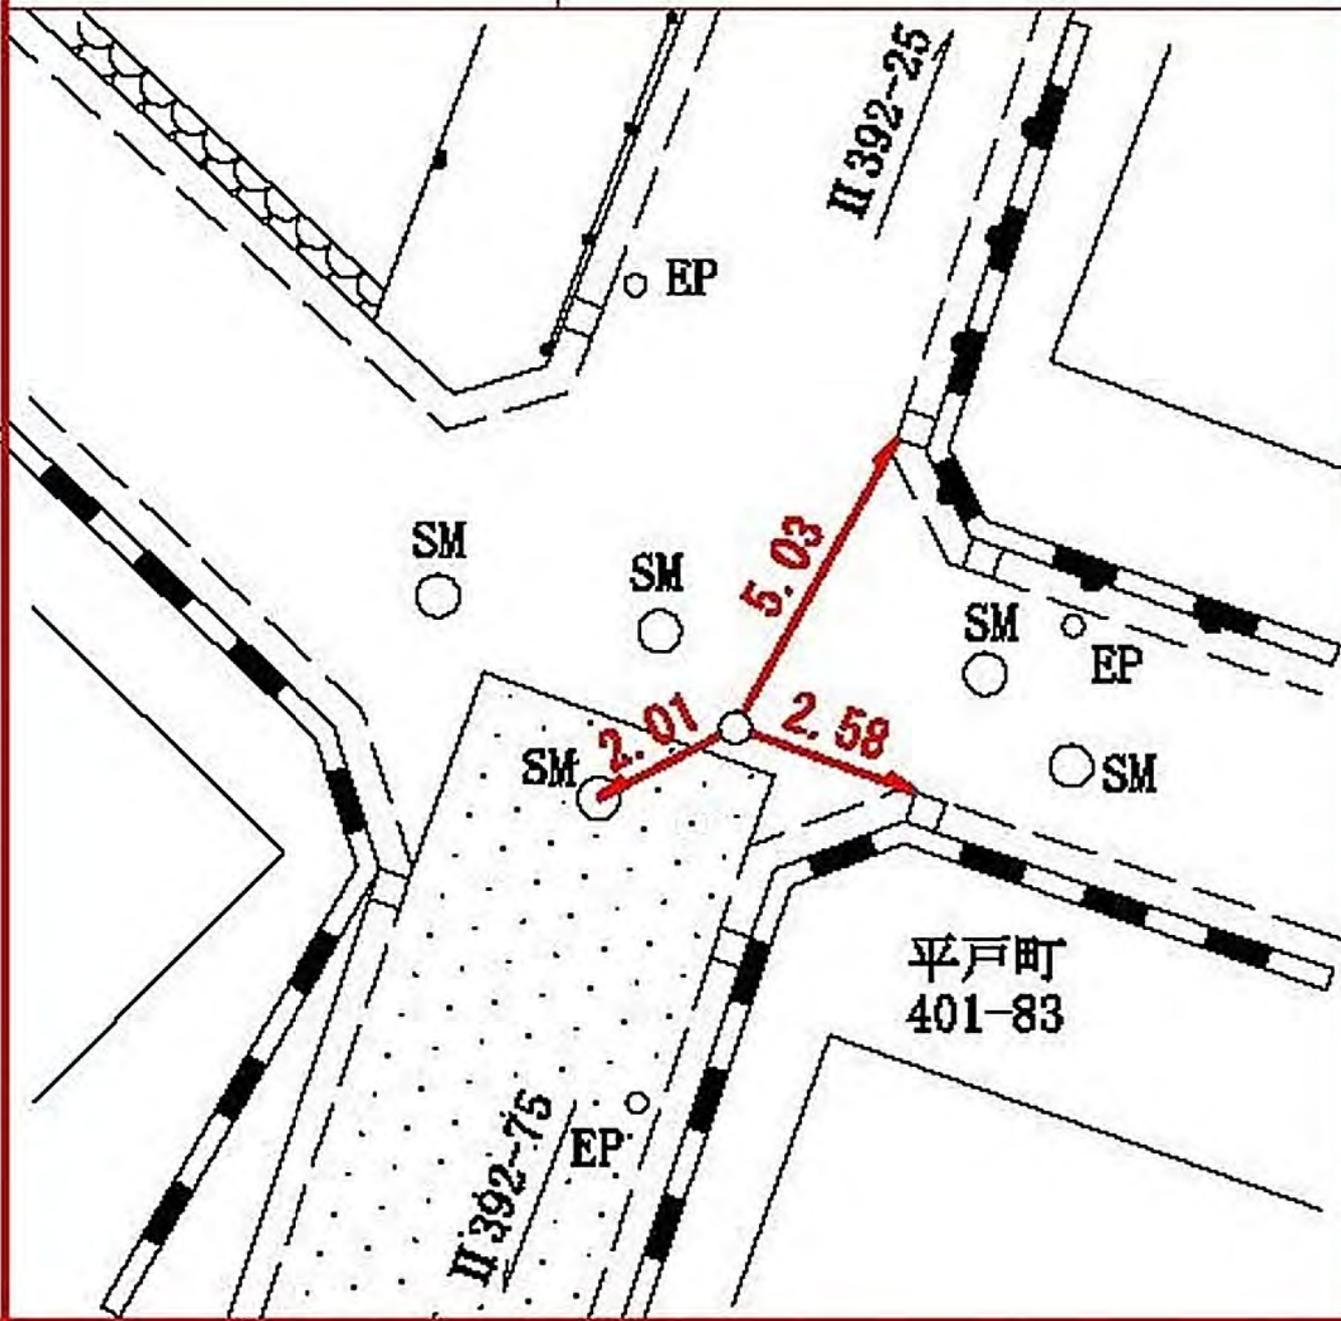

所在地

戸塚区平戸町四一五―五番地先

標識ノ種類

金属標。鋳。木杭

キザミ


点番号

75

線番号

II 392

要 図

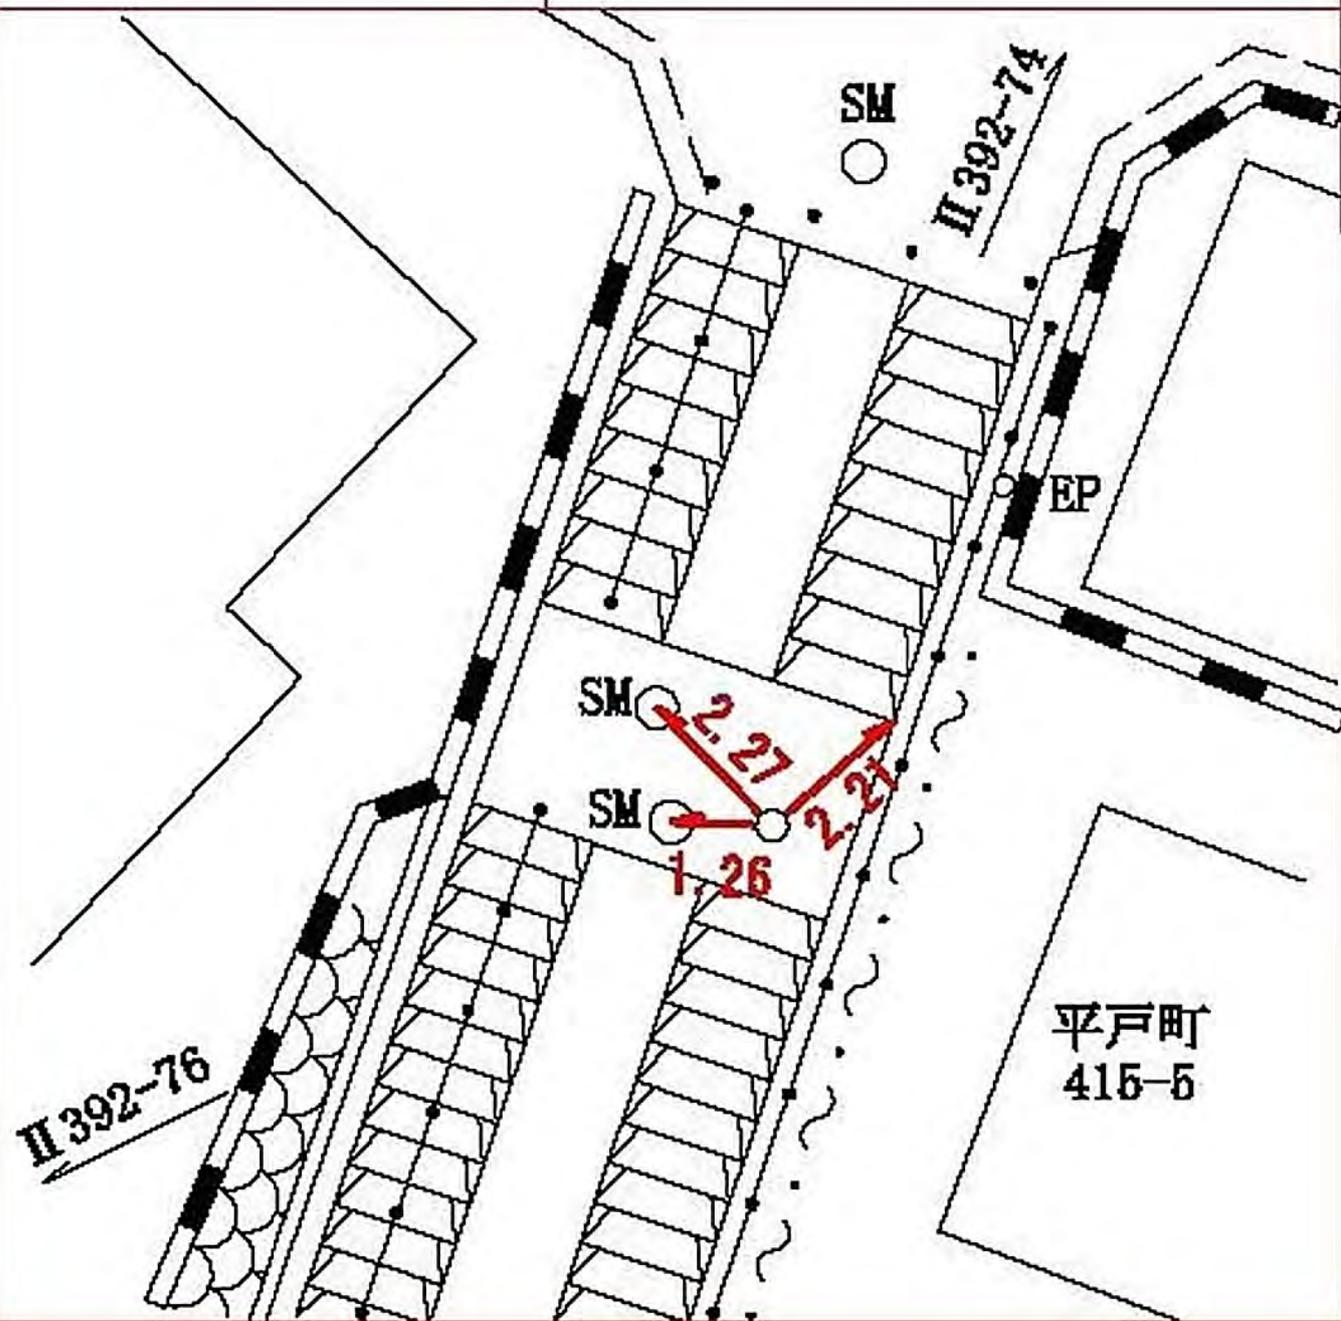


線番号	点番号	標識ノ種類
-----	-----	-------

II 392	76	金属標 。鋳。木杭
--------	----	---

要 図	キザミ
-----	-----

所在地

港南区芹ヶ谷五丁目一―十一番地先

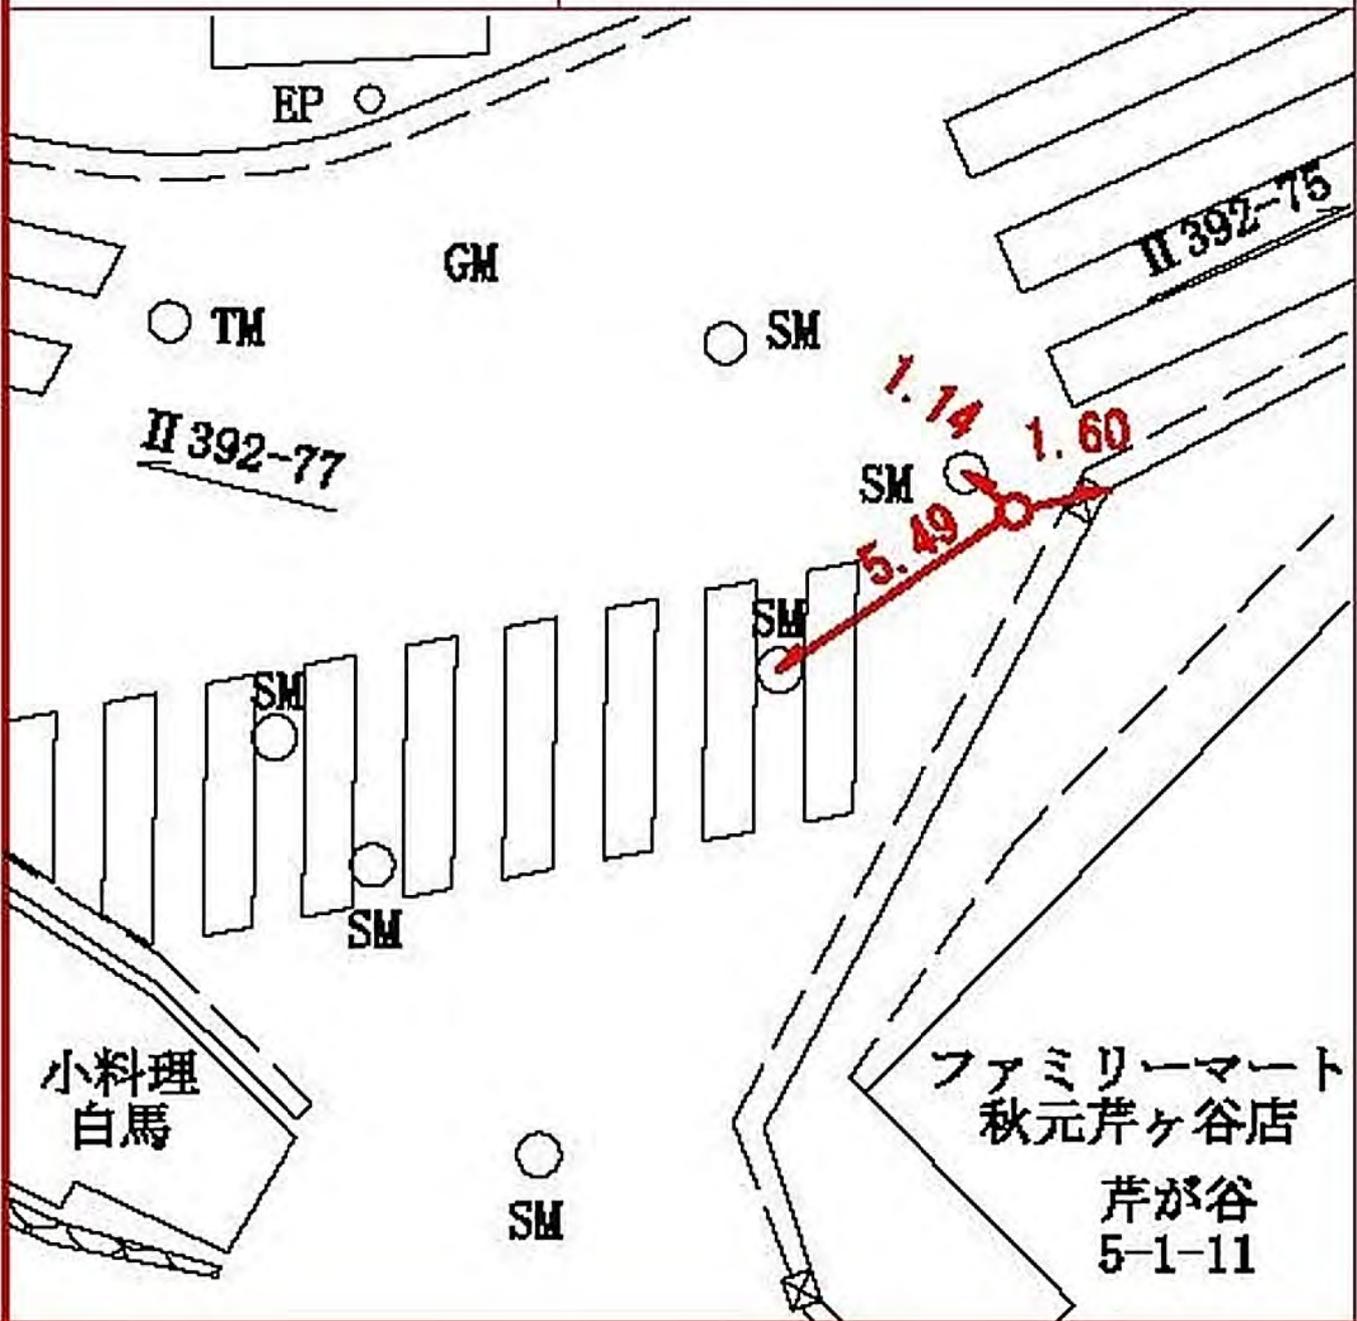

所在地

港南区芹ヶ谷五丁目一四七一二六番地先

標識ノ種類

金属標。鋏。木杭

キザミ


点番号

77

線番号

II 392

要 図

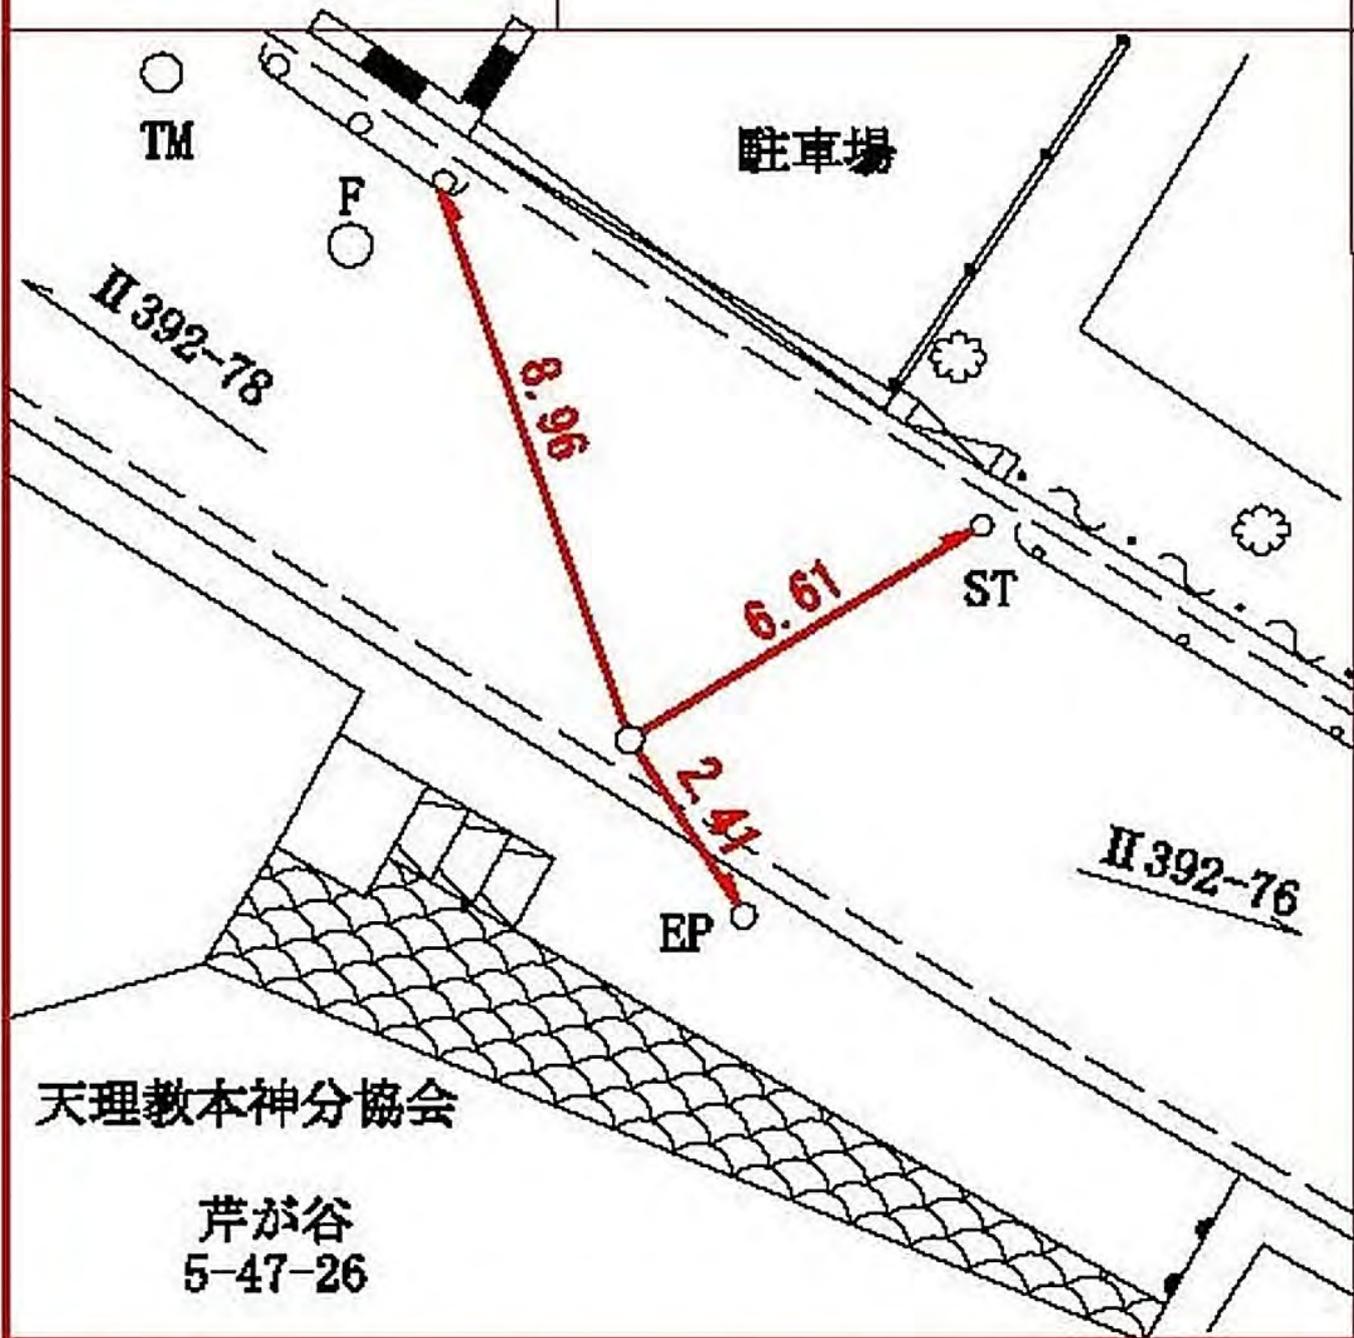

駐車場

所在地

港南区芹ヶ谷五丁目五三一―一八番地先

標識ノ種類

金属標。鋳。木杭

キザミ


線番号

点番号


II 392

78

要 図

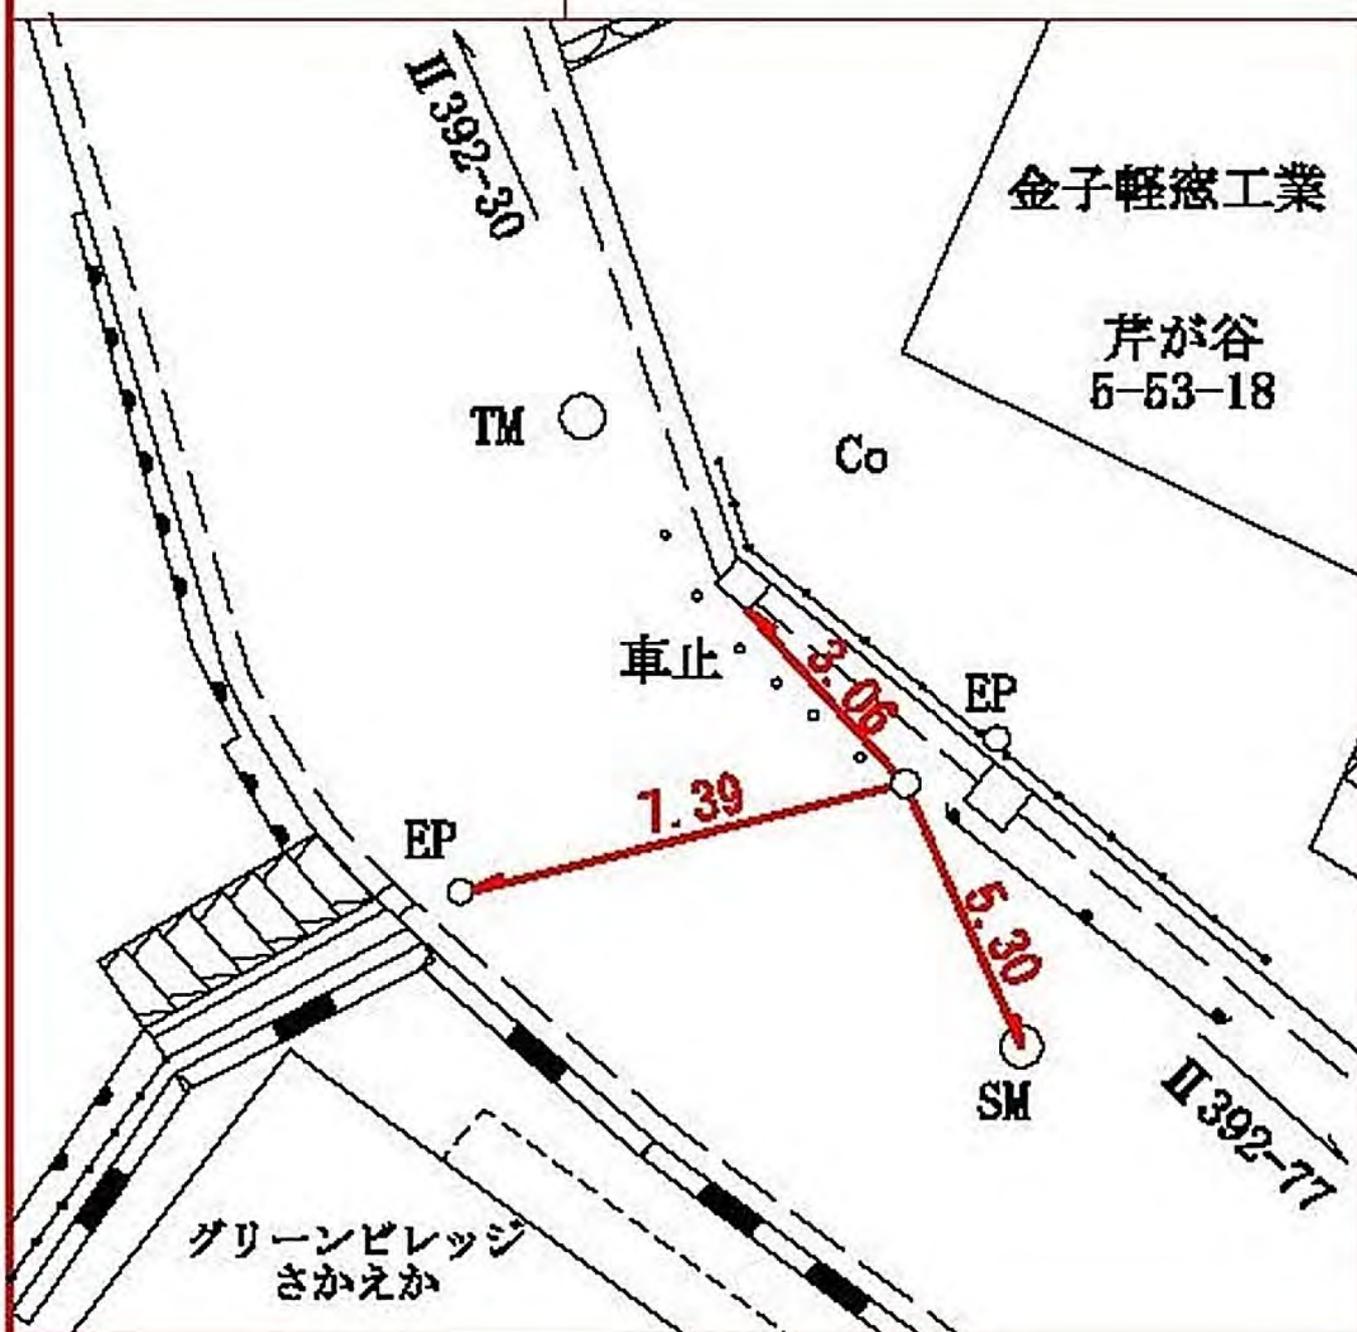

線番号	点番号	標識ノ種類	所在地
II 392	79	金属標 。鋸。木杭	港南区下永谷六丁目四一二番地先
要 図		キザミ	

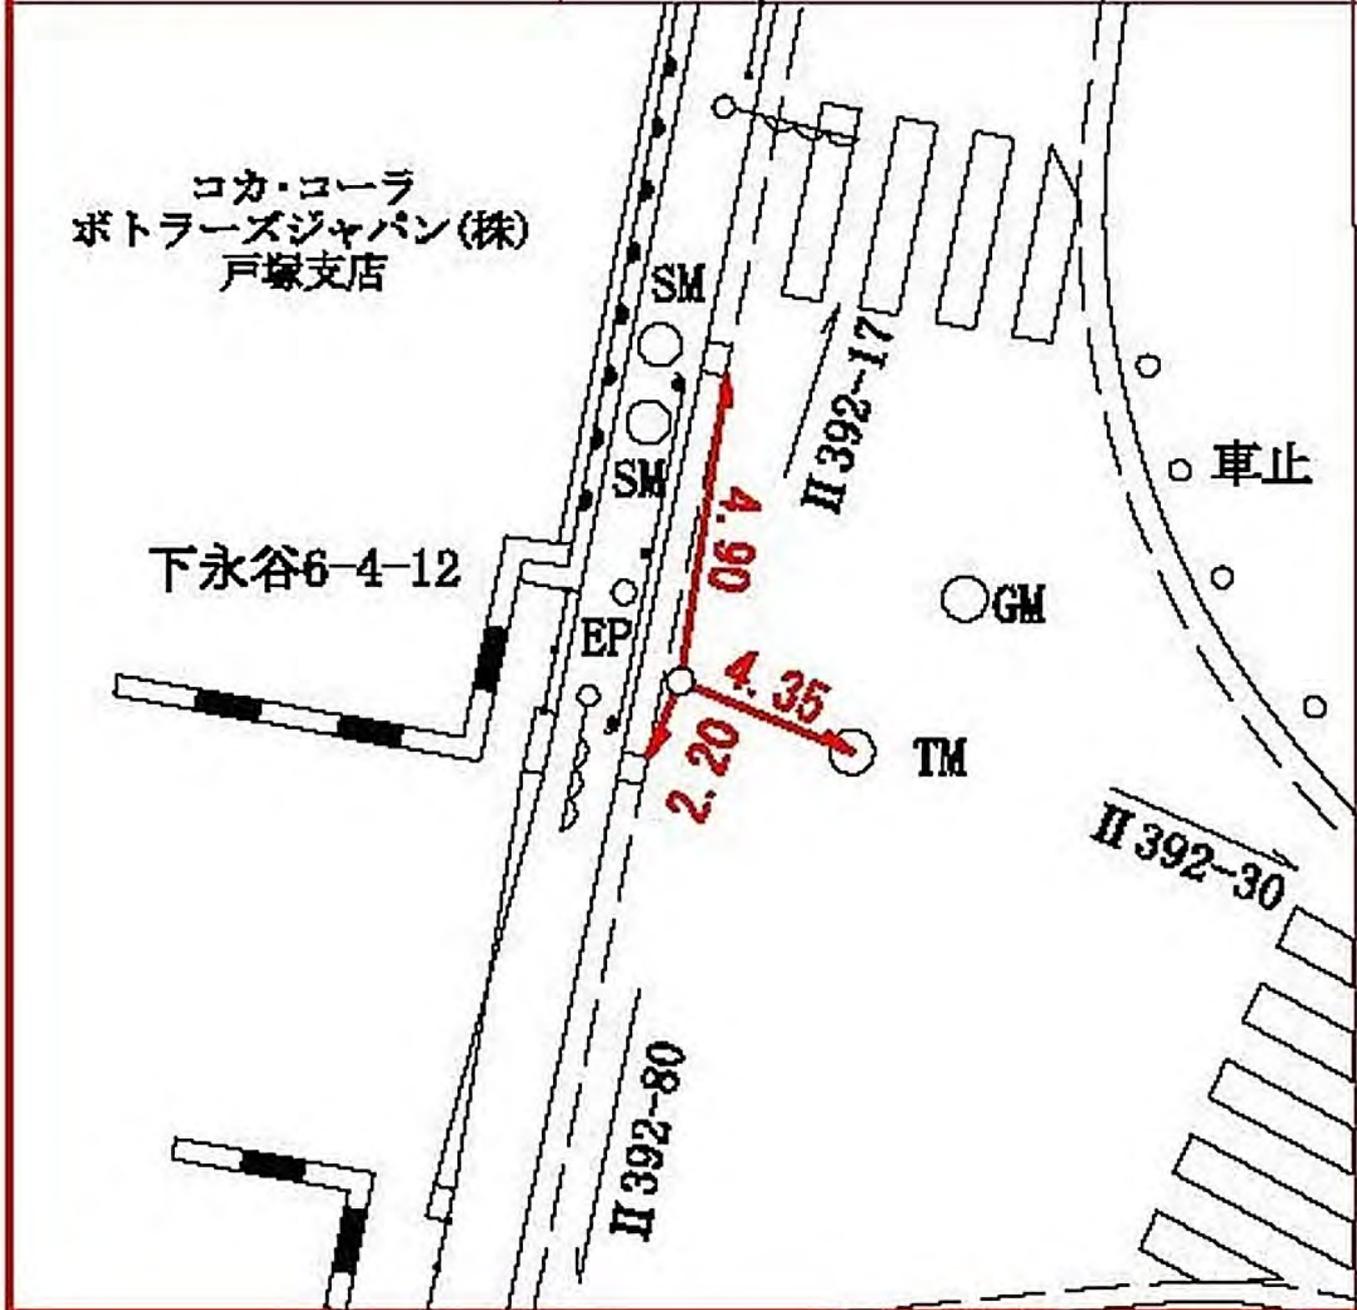

所在地

港南区下永谷一丁目三九一九番地先

標識ノ種類

金属標。鋌。木杭

キザミ


点番号

80

線番号

II 392

要 図

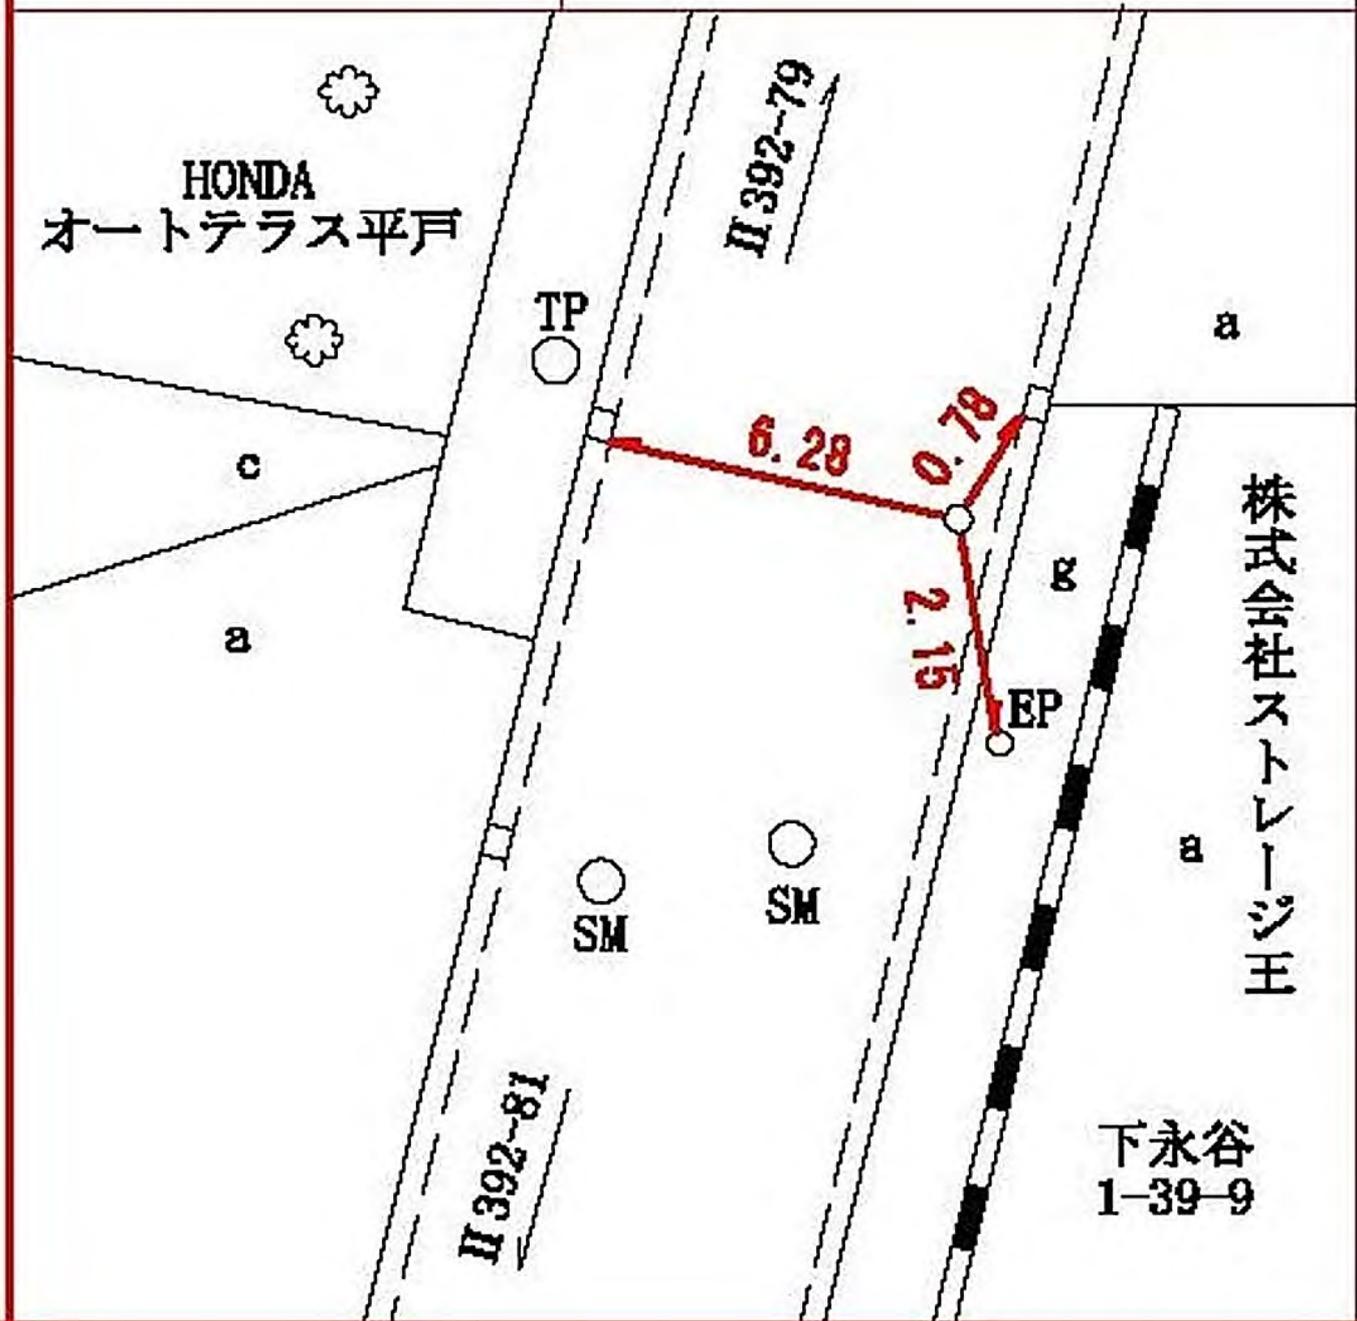

所在地

港南区下永谷六丁目三十一番地先

標識ノ種類

金属標。鋏。木杭

キザミ


点番号

81

線番号

II 392

要 図

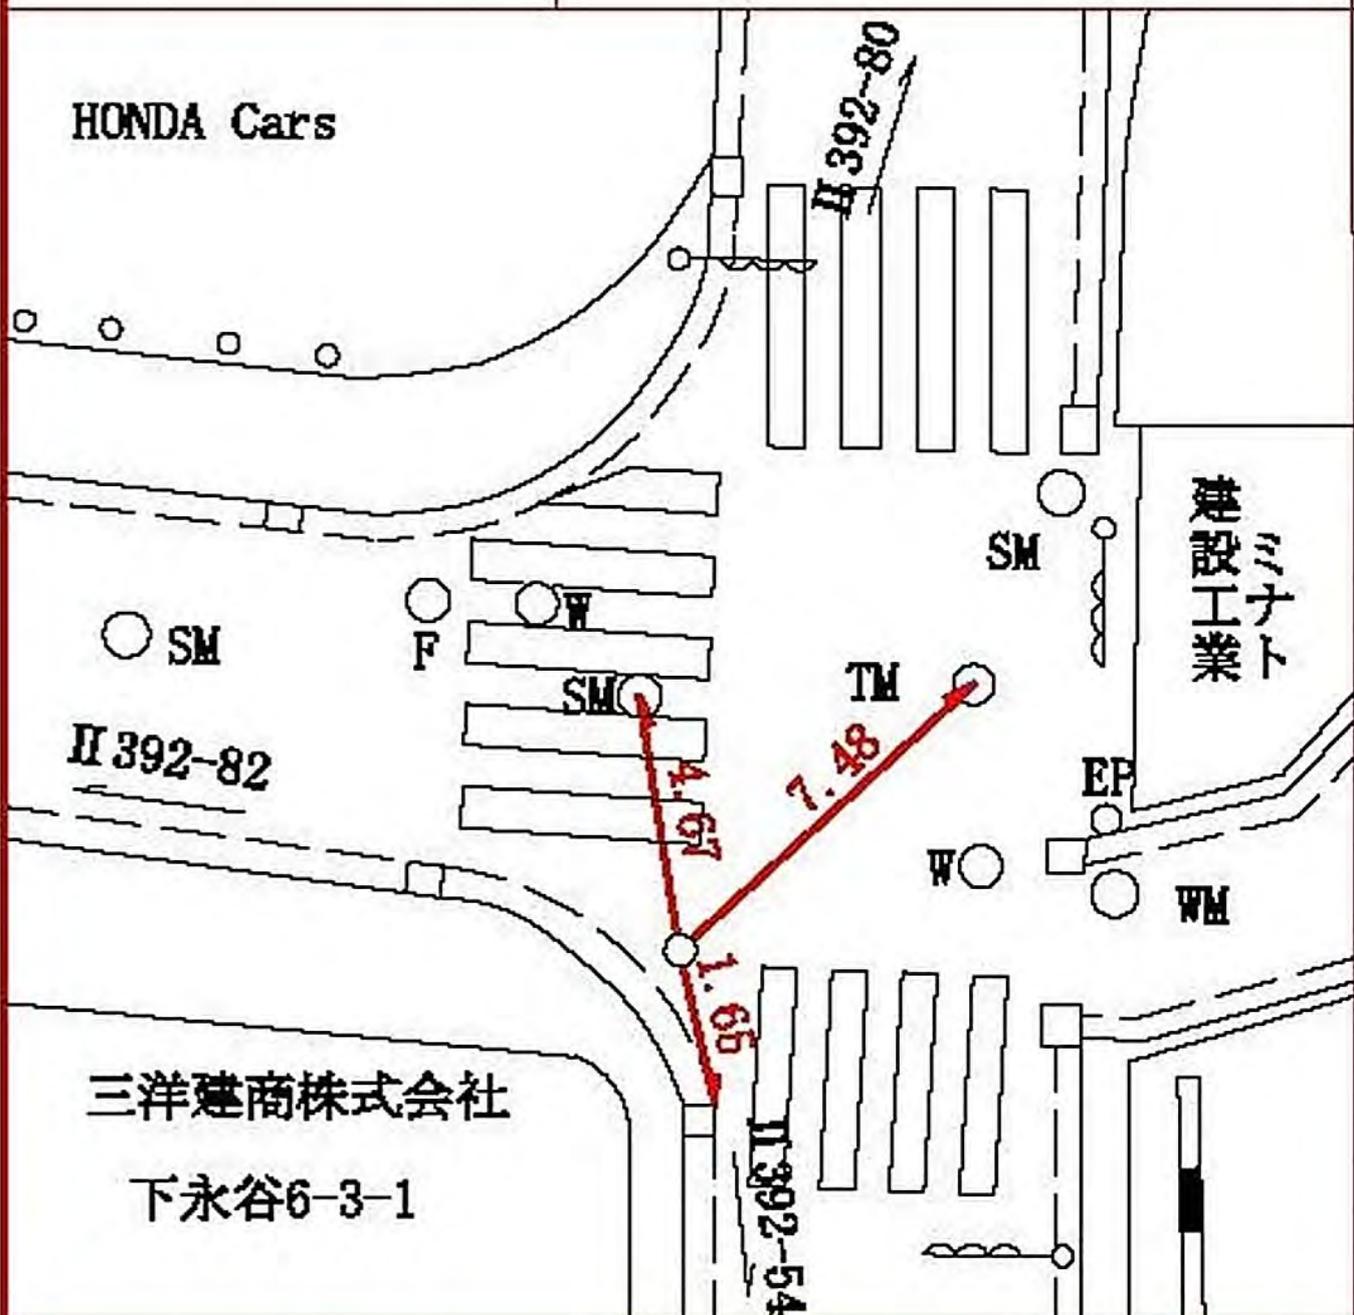

所在地

港南区下永谷六丁目六一一七番地先

標識ノ種類

金属標。鋳。木杭

キザミ


点番号

82

線番号

II 392

要 図

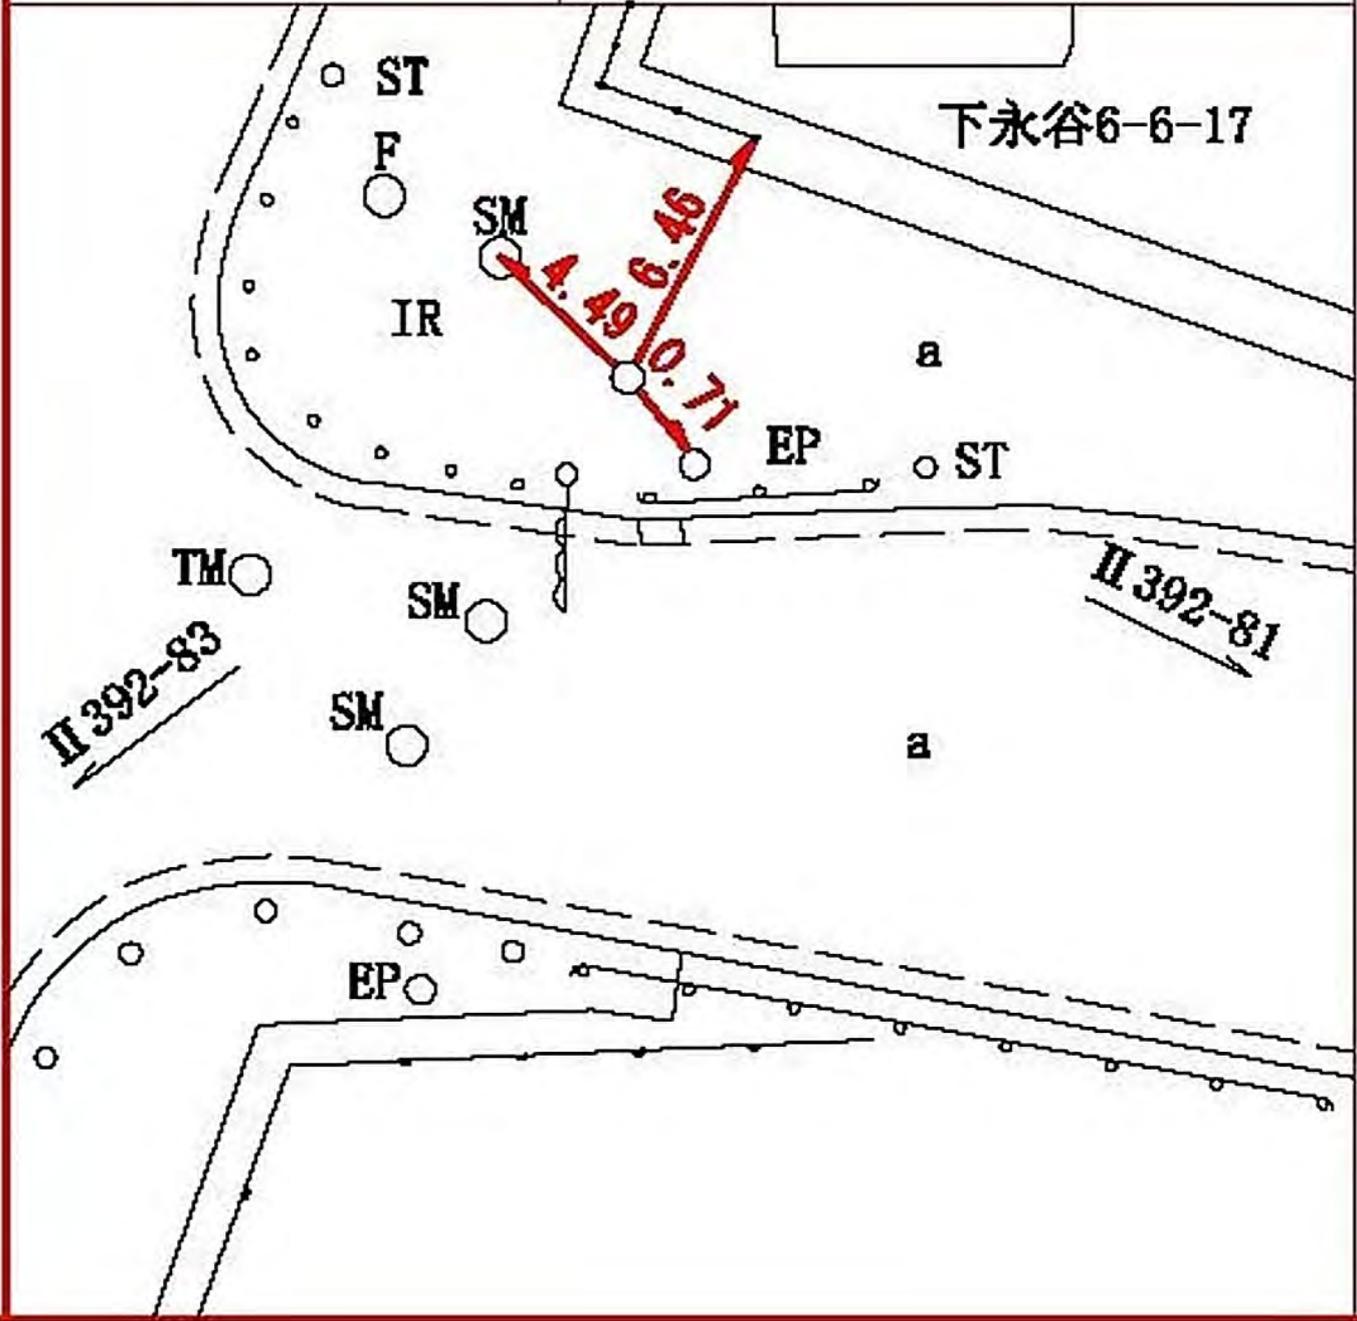

所在地

港南区下永谷六丁目二五十一番地先

標識ノ種類

金属標。鋏。木杭

点番号


83

線番号

II 392

キザミ

要 図

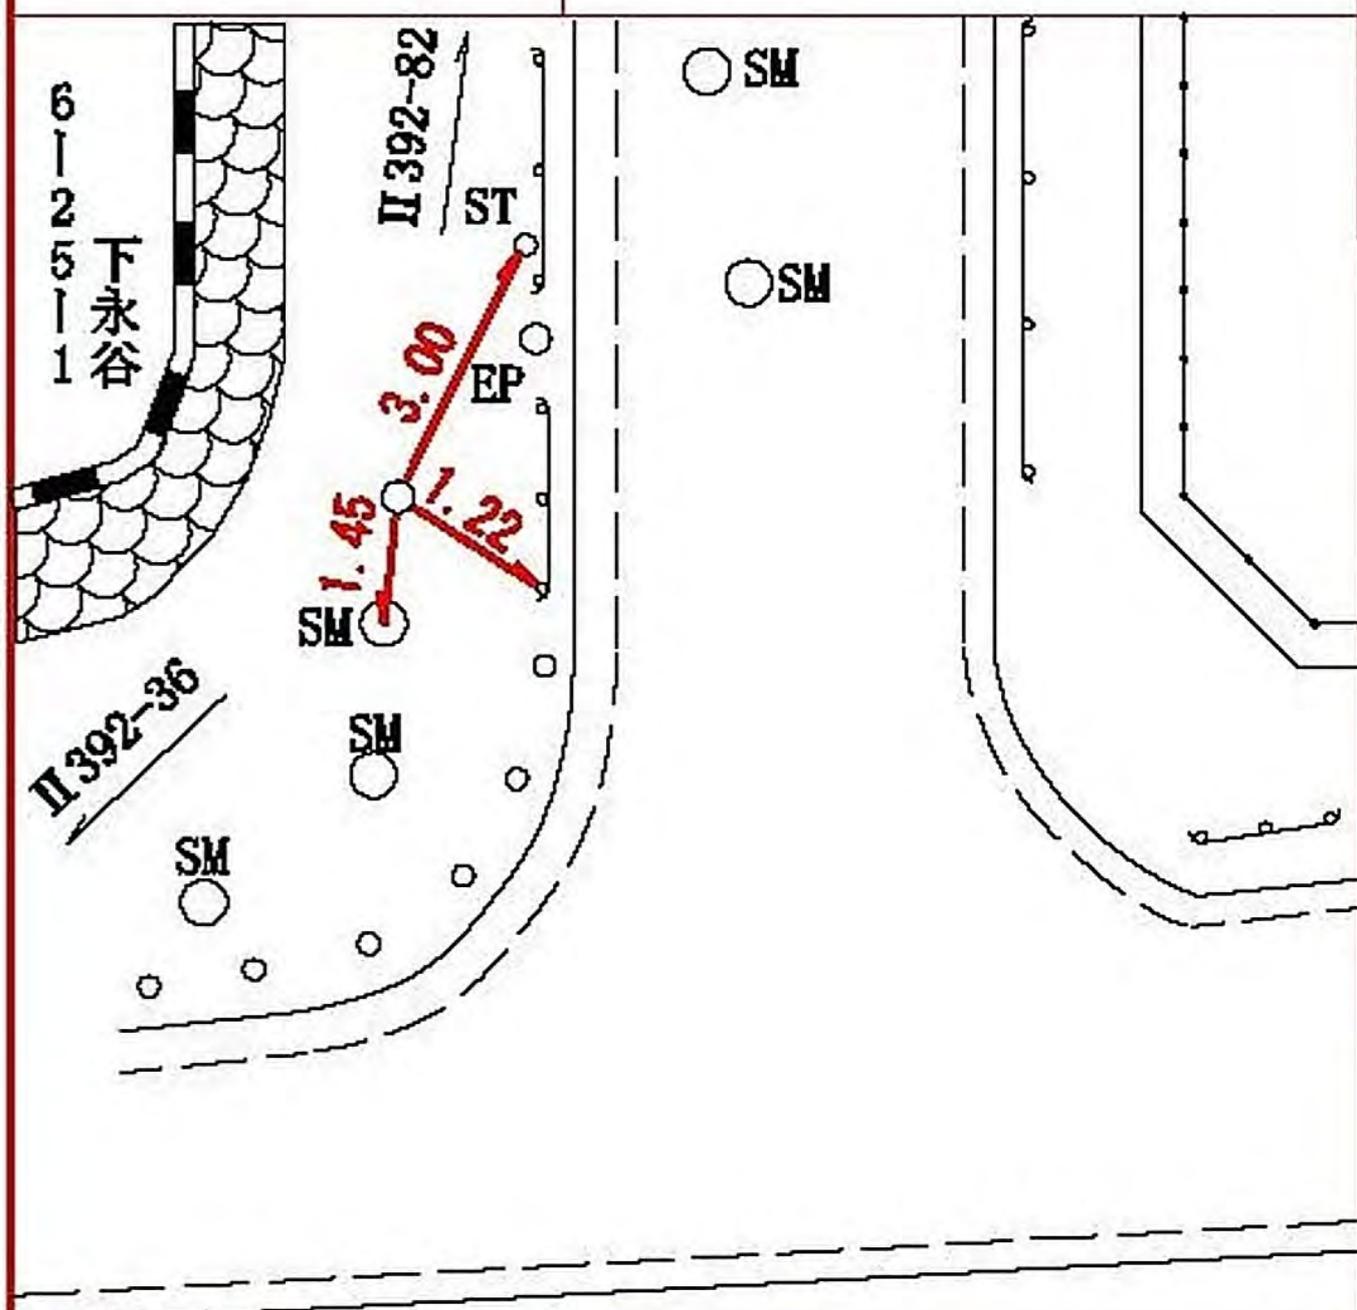

所在地

戸塚区上柏尾町三七〇―九番地先

標識ノ種類

金属標。鋳。木杭

キザミ


点番号

84

線番号

II 392

要 図

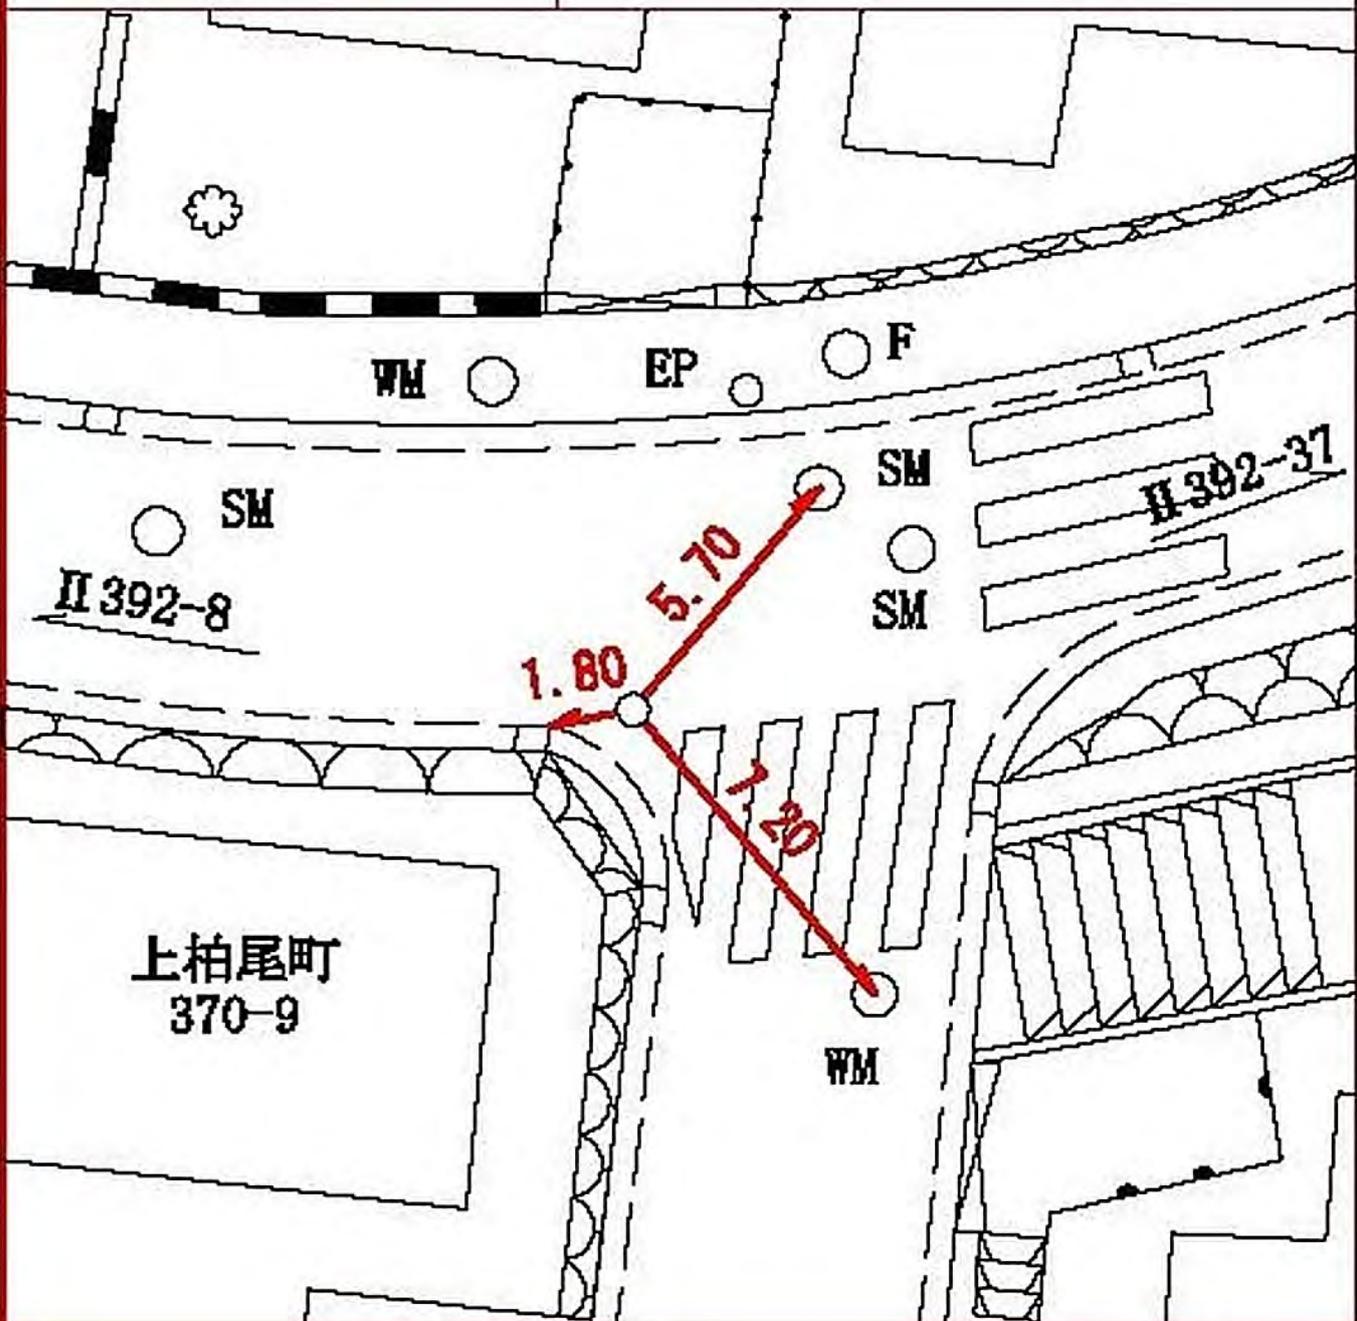

所在地

戸塚区舞岡町三三二〇―三番地先

標識ノ種類

金属標。鋸。木杭

キザミ


点番号

85

線番号

II 392

要 図

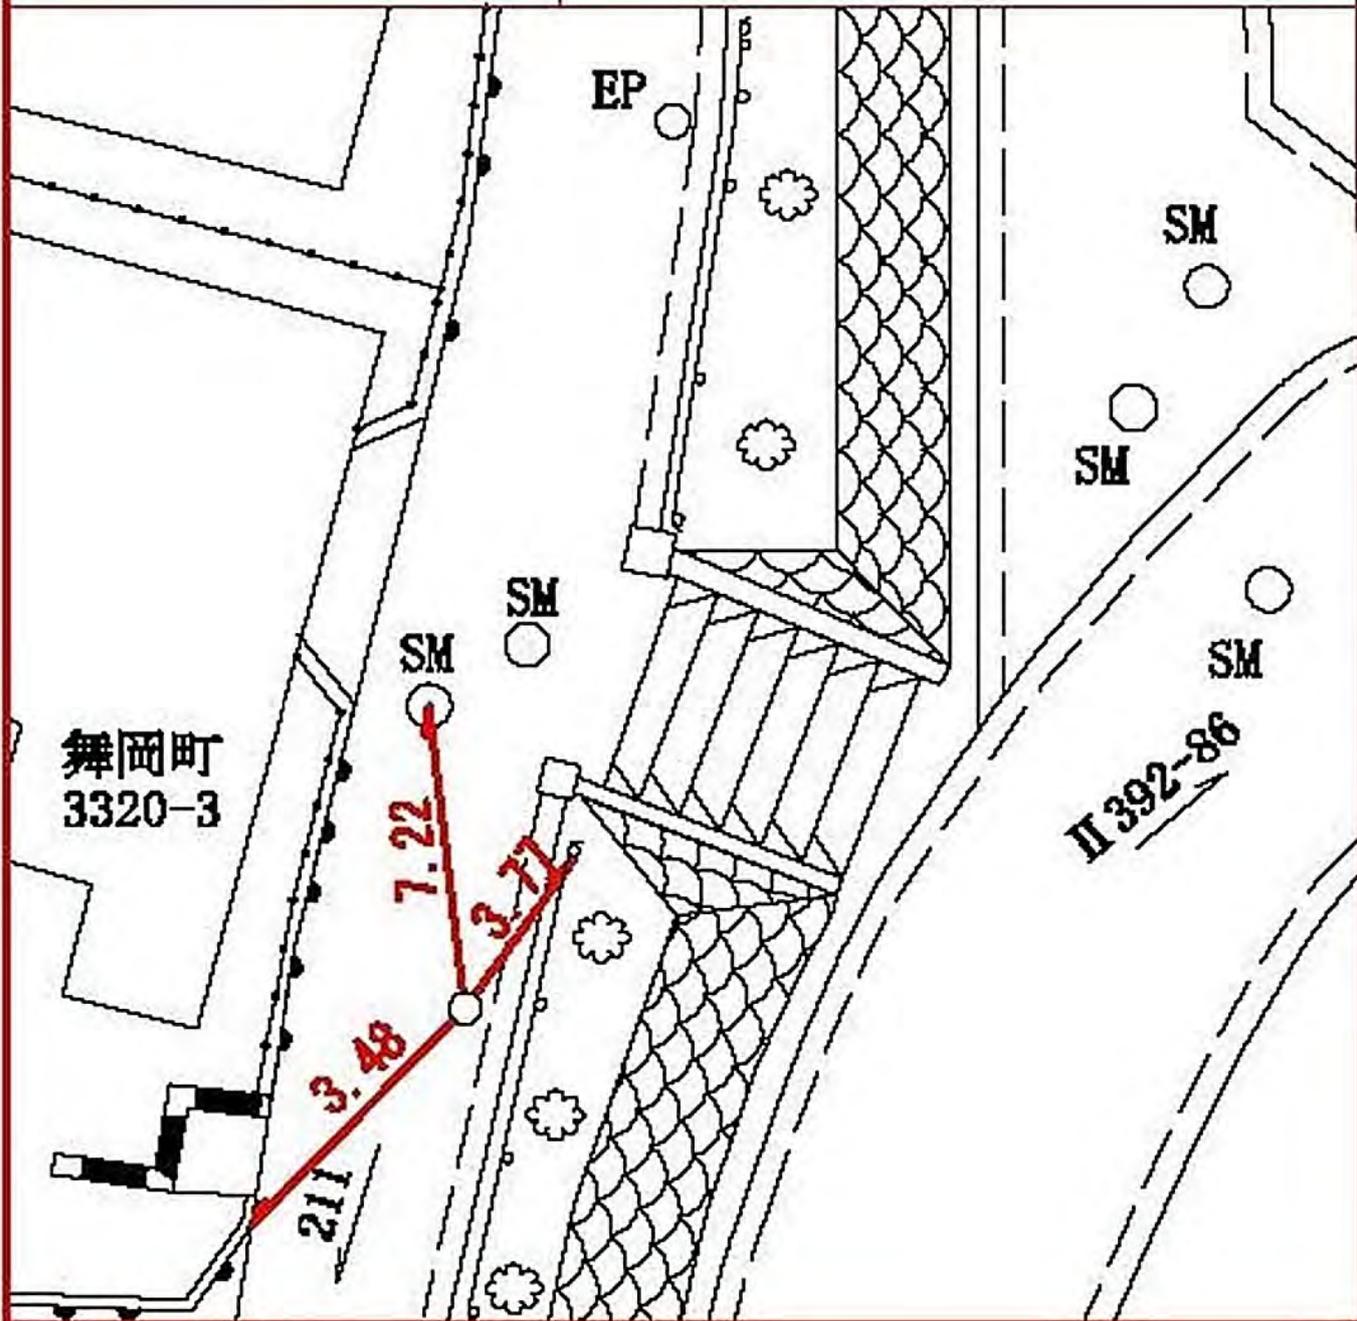

所在地

港南区下永谷四丁目一―一七番地先

標識ノ種類

金属標。鋳。木杭

キザミ


点番号

86

線番号

II 392

要 図

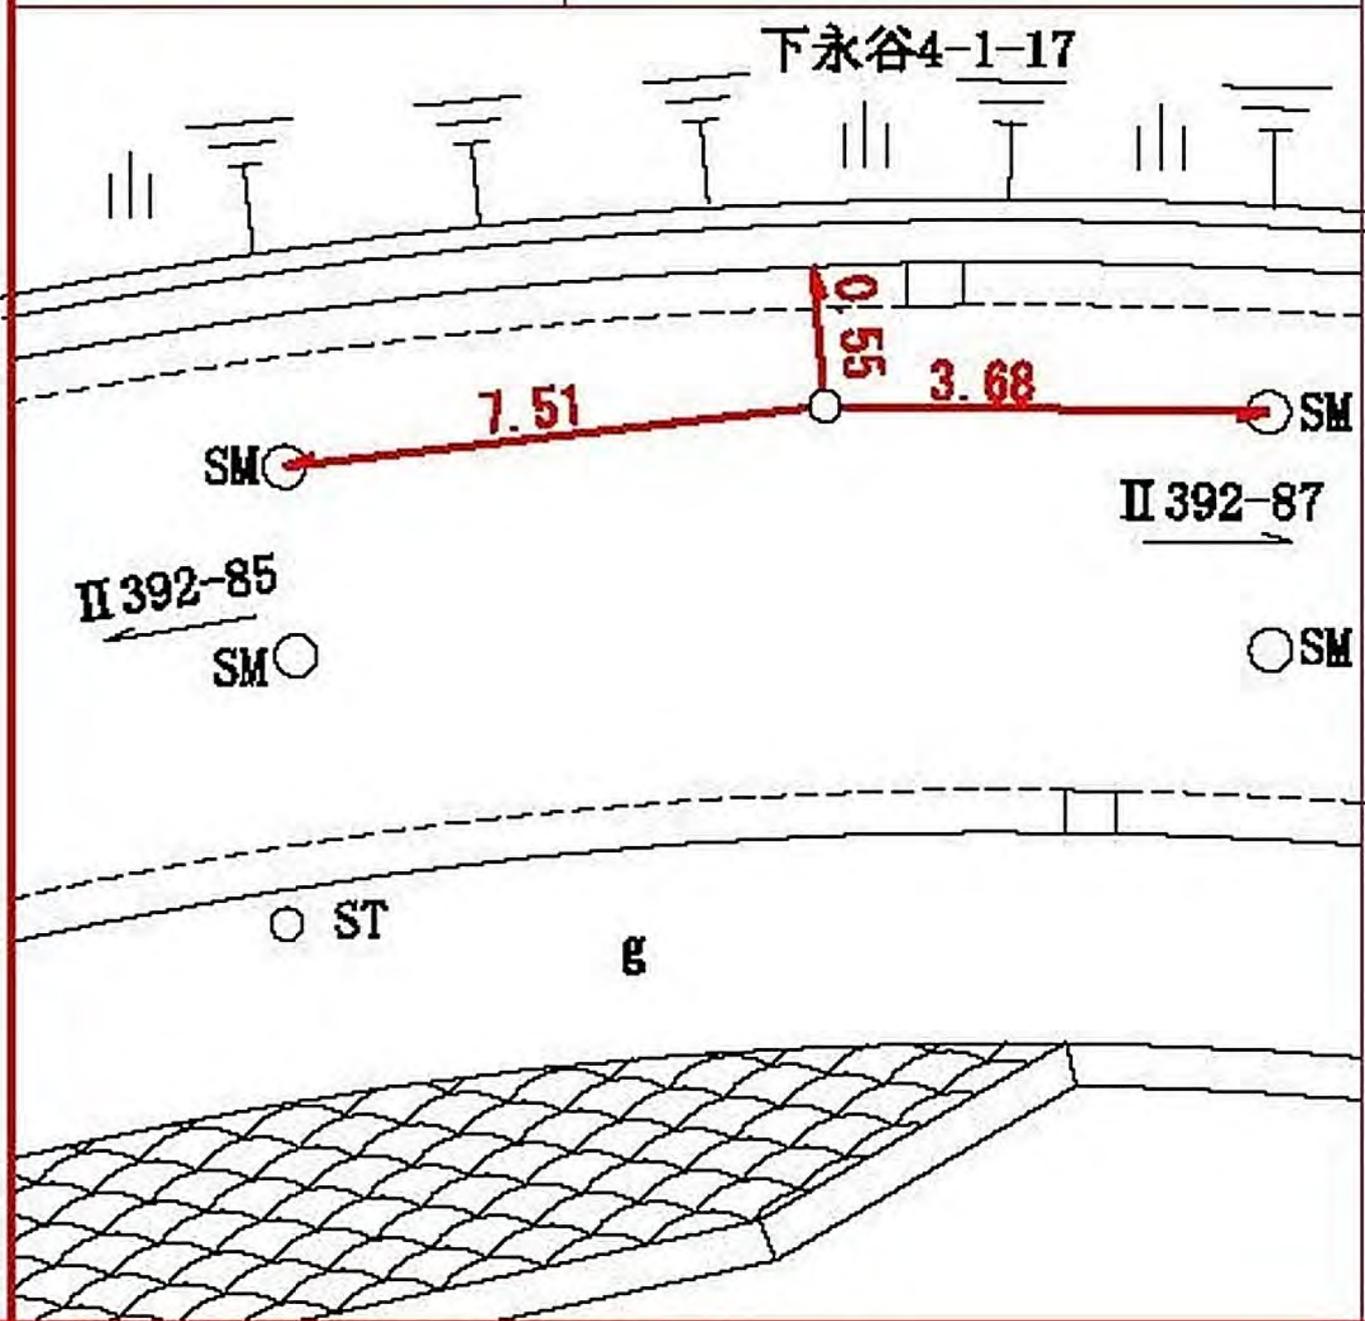

所在地

港南区下永谷四丁目一―九番地先

標識ノ種類

金属標。鋳。木杭

キザミ


点番号

87

線番号

II 392

要 図

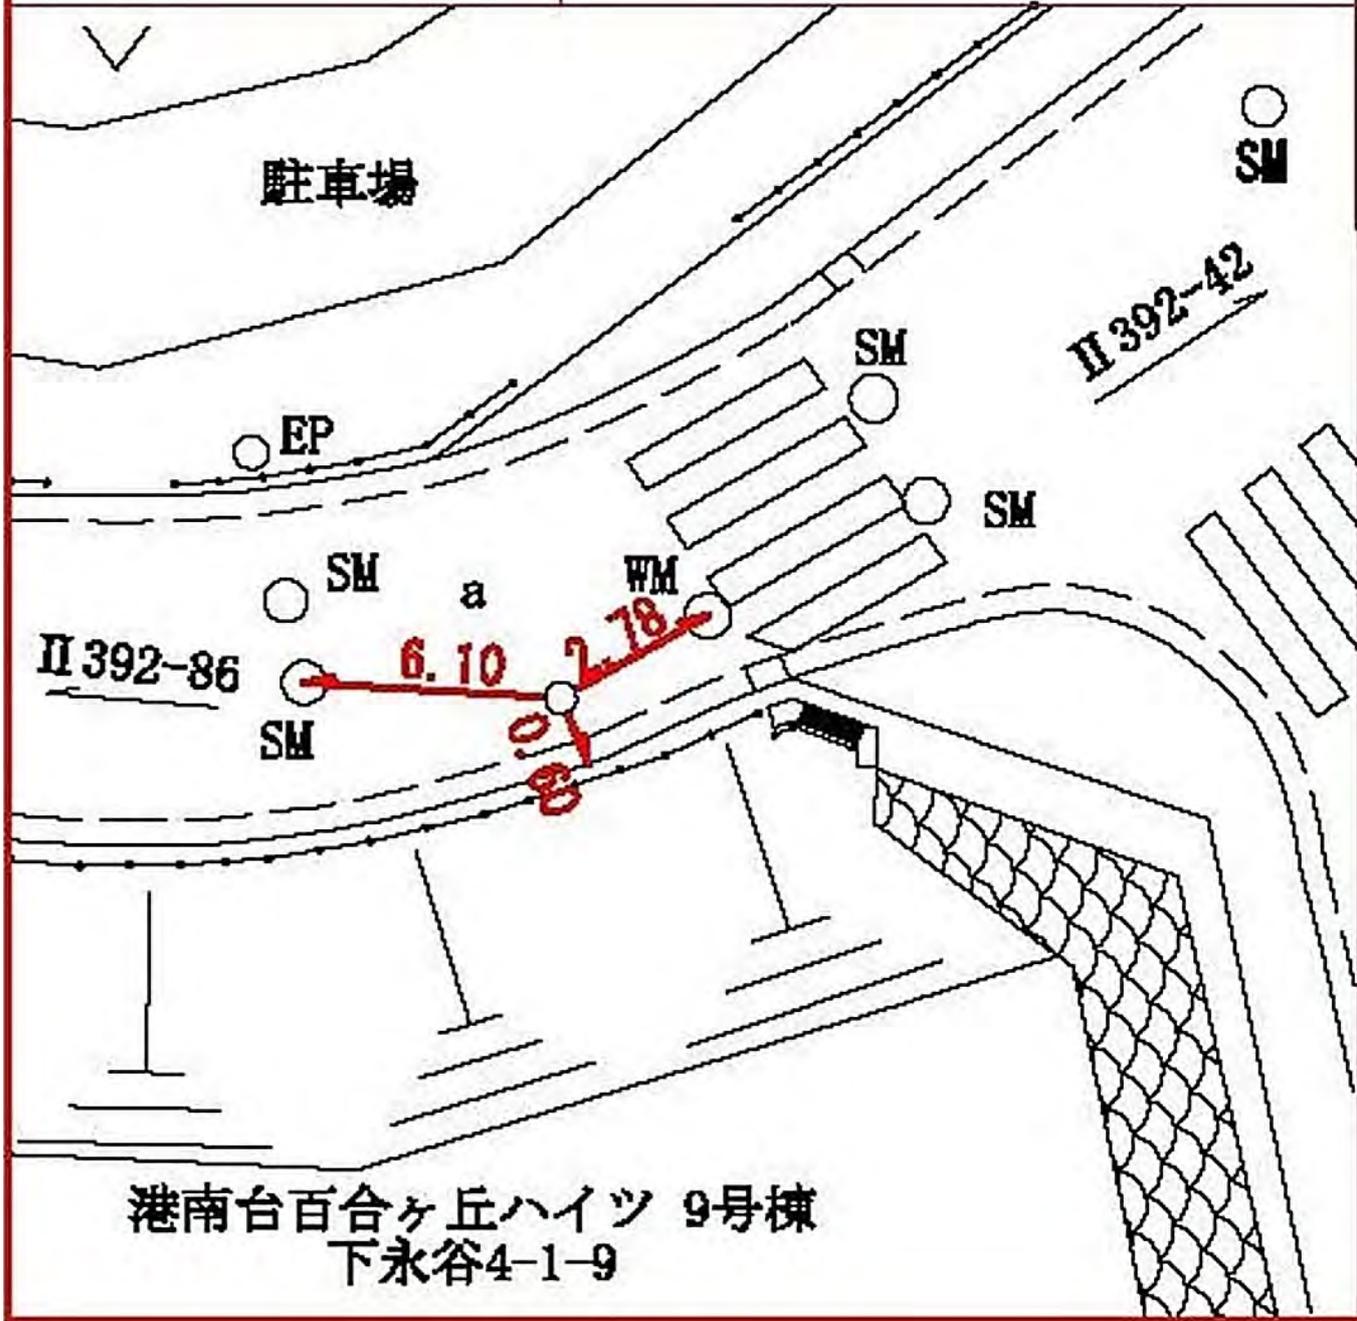

港南台百合ヶ丘ハイツ 9号棟
下永谷4-1-9

所在地

港南区下永谷五丁目六三一―三二番地先

標識ノ種類

金属標。鋸。木杭

点番号


88

線番号

II 392

要 図

キザミ

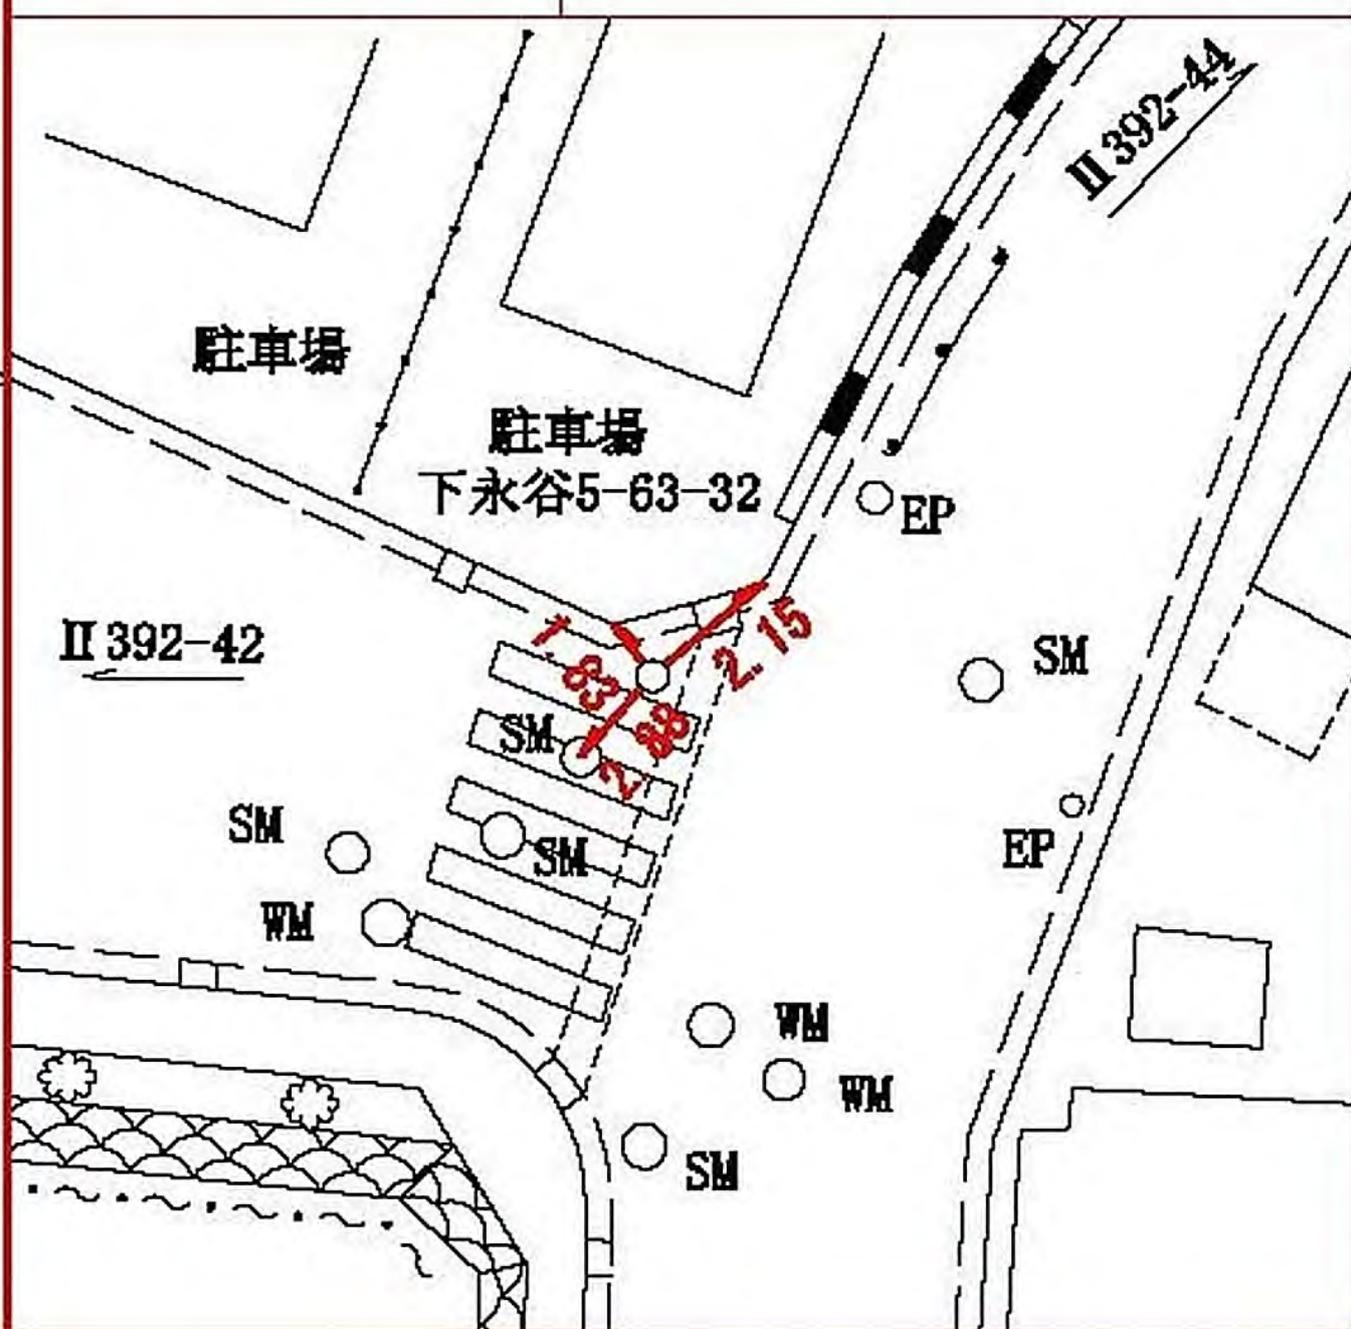


線番号	点番号	標識ノ種類
-----	-----	-------

II 392	89	金属標 。鋳。木杭
--------	----	---

要 図	キザミ
-----	-----

所在地
港南区下永谷五丁目一一番地先

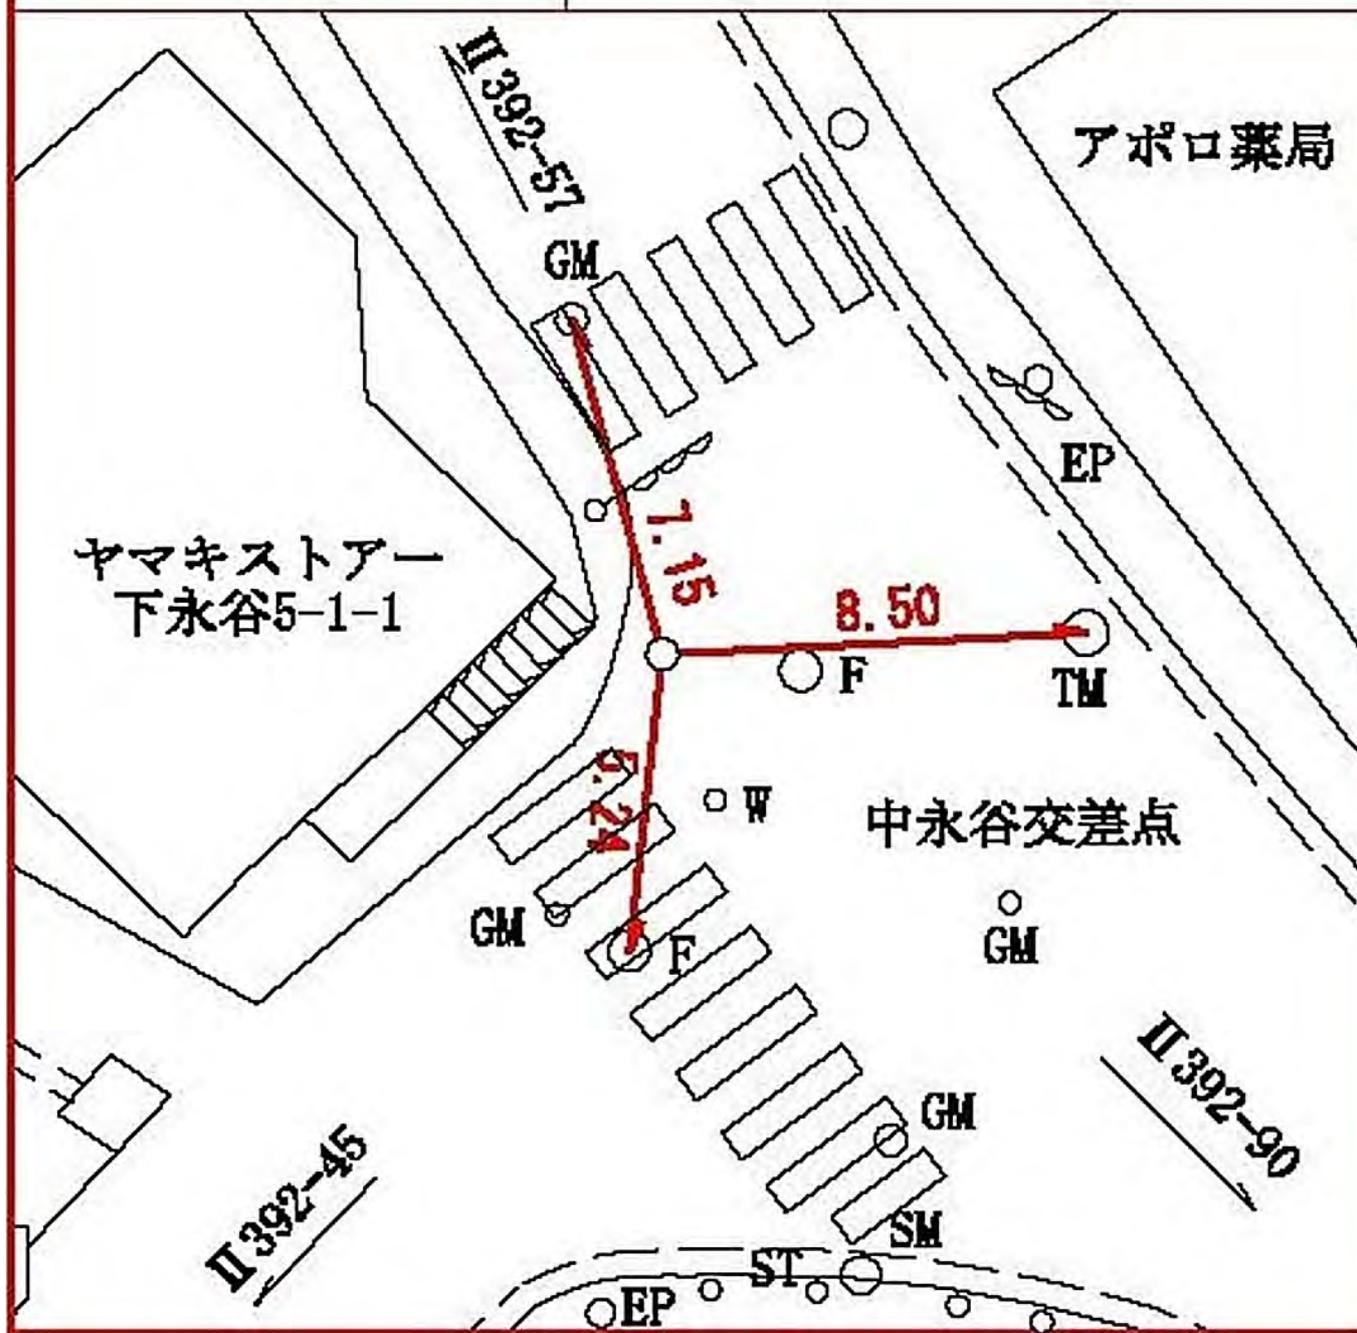

所在地

港南区下永谷三丁目五―一二番地先

標識ノ種類

金属標。鋸。木杭

キザミ


線番号

点番号

II 392

90

要 図

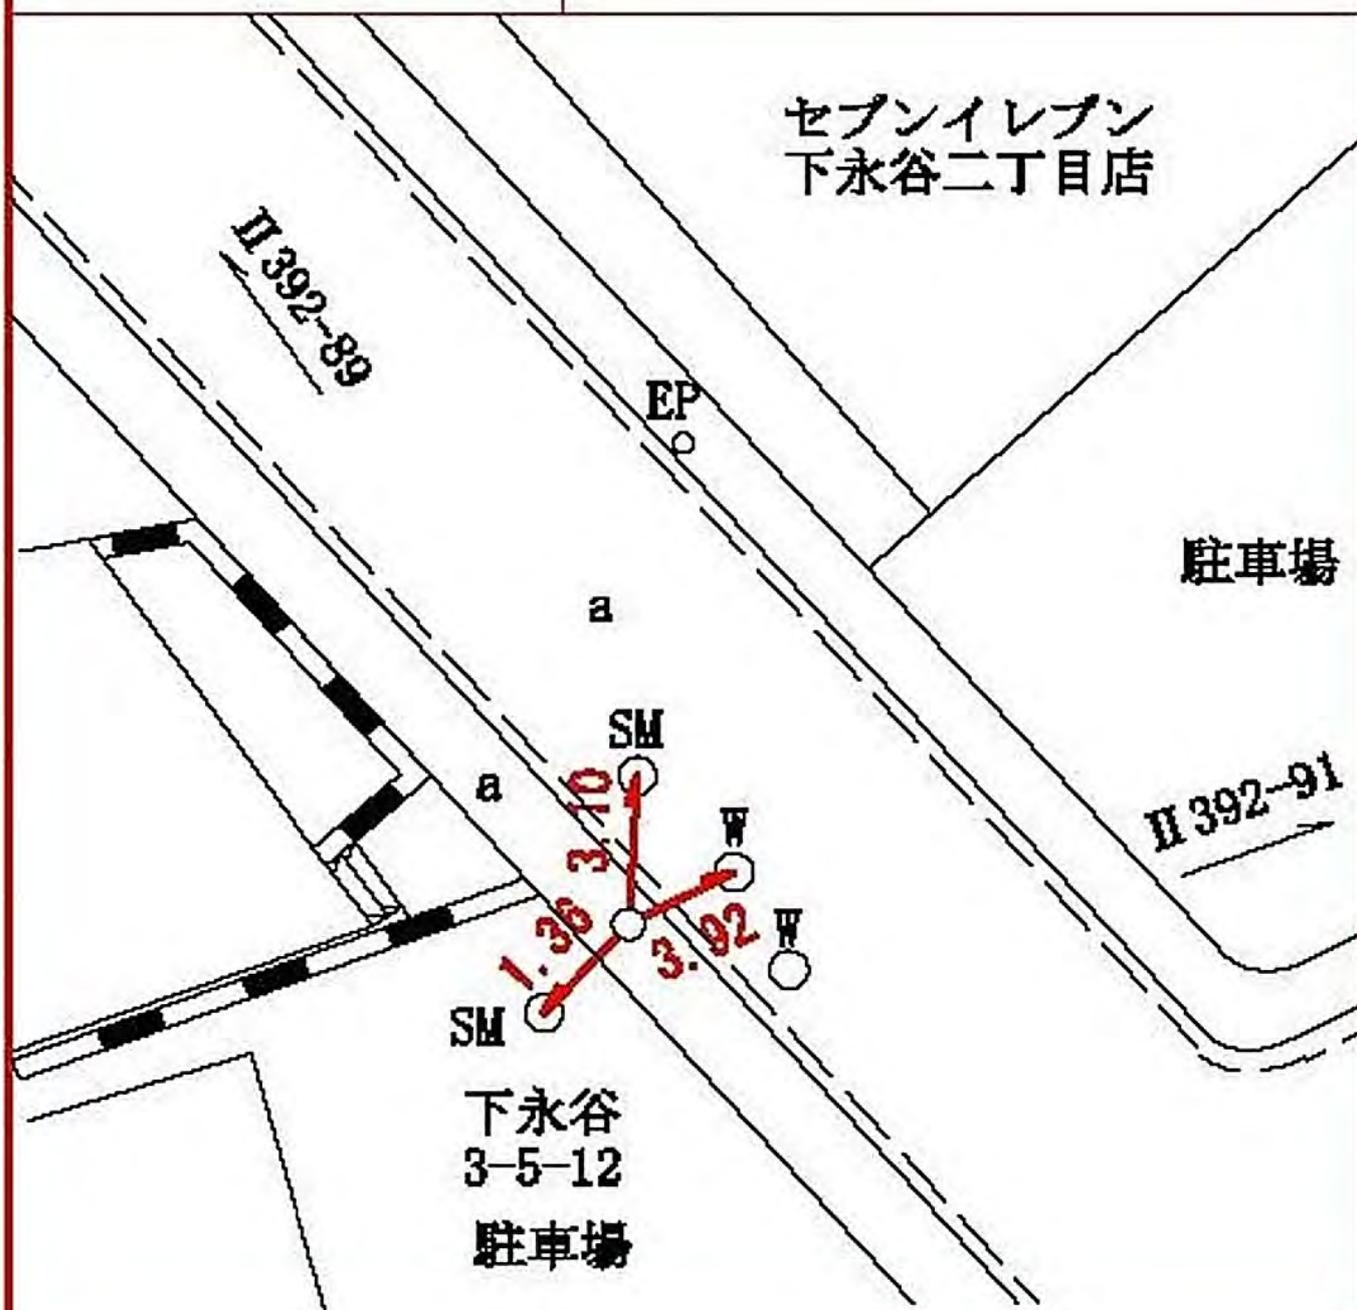

所在地

港南区下永谷六丁目二一二四番地先

標識ノ種類

金属標。鋸。木杭

キザミ


線番号

II 392

点番号

92

要 図

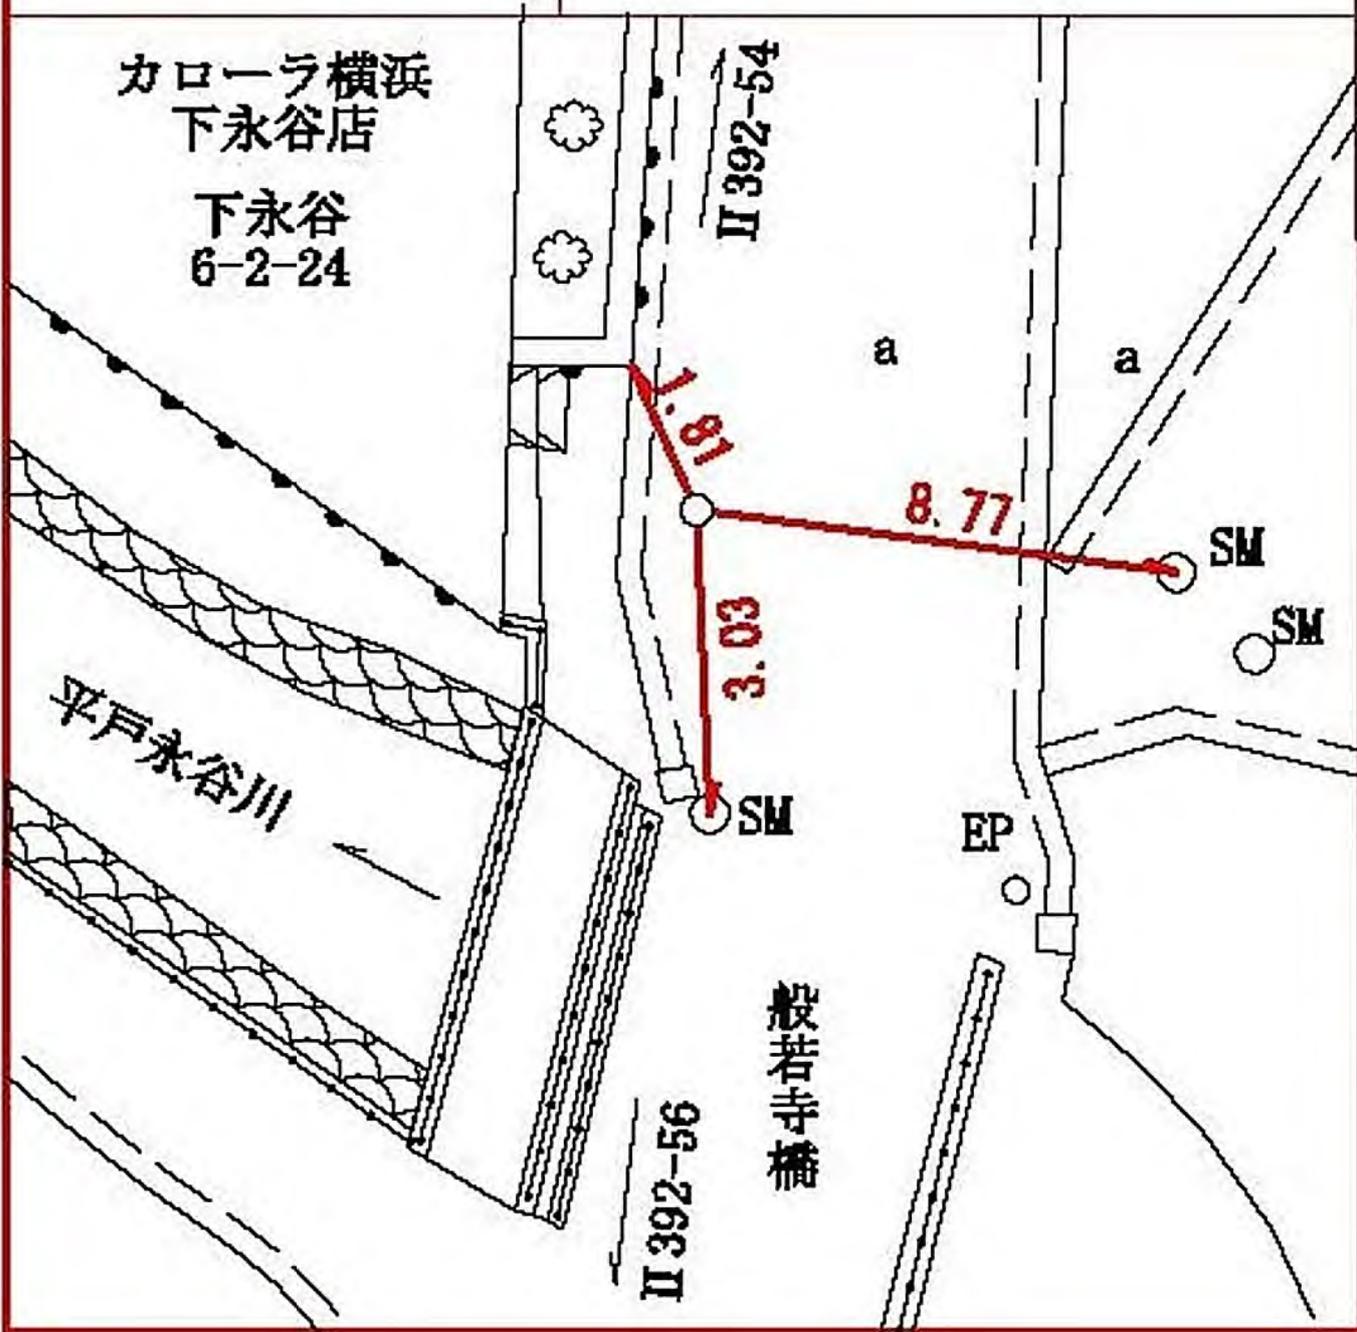

所在地

瀬谷区南台ノ丁目37-1番地先

標識ノ種類

木杭。標石。刻印

金属

（鎮）。鋳物杭

点番号


1

線番号

II394

要

図

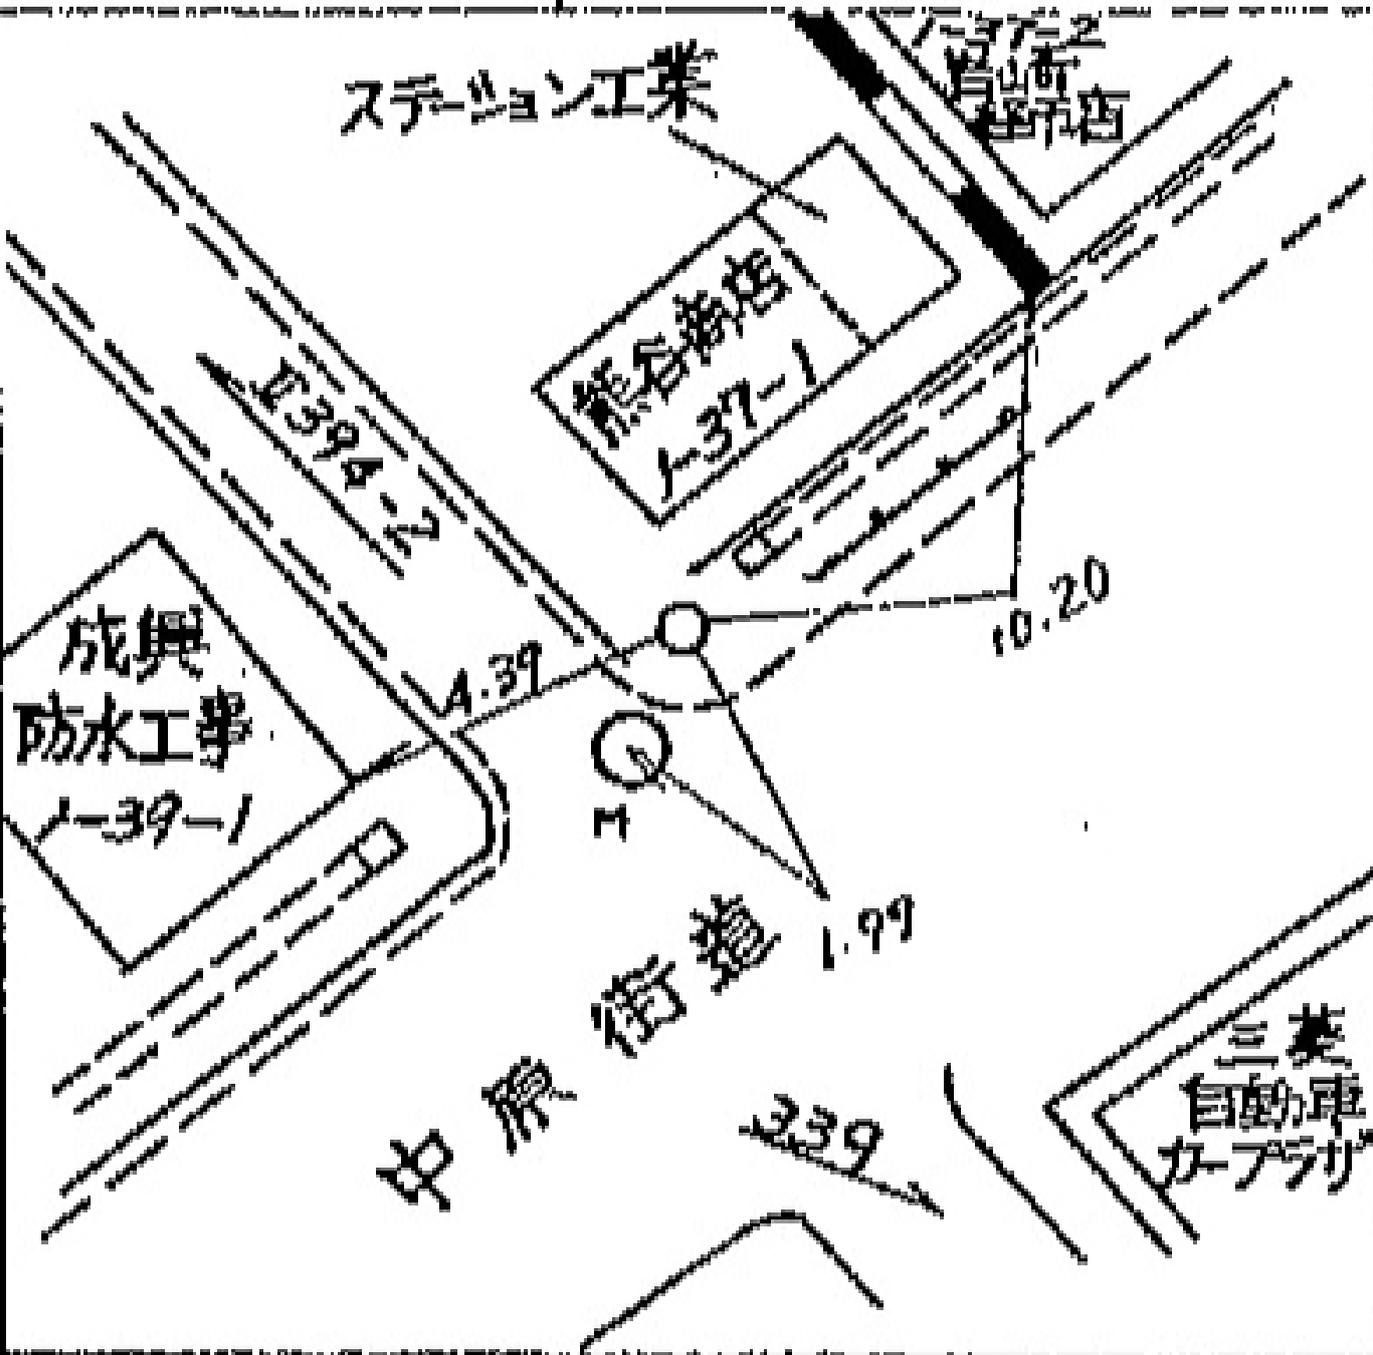

所在地

瀬谷区瀬谷2丁目45-1番地先

標識ノ種類

木杭。標石。刻印

金属

（鎮）。鋳物杭


線番号



II394

点番号

2

要図

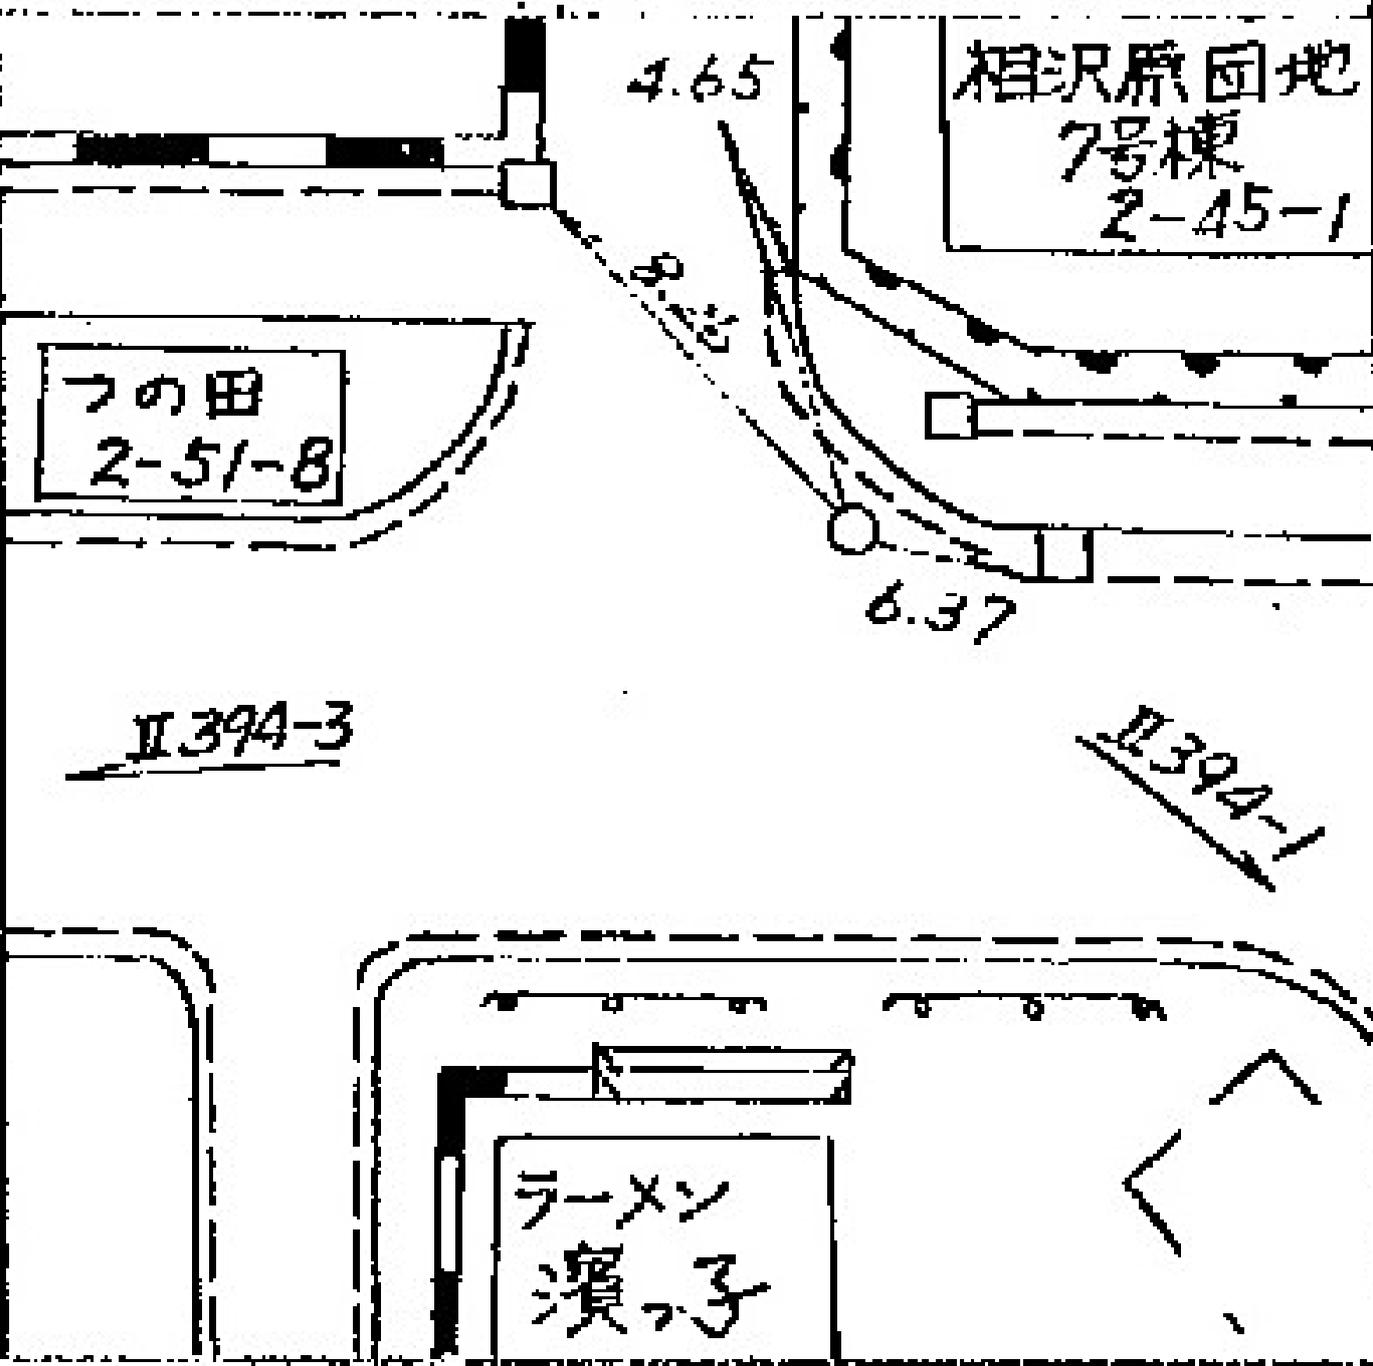

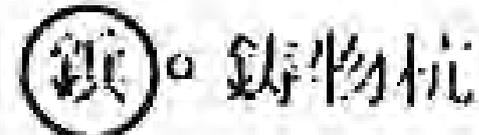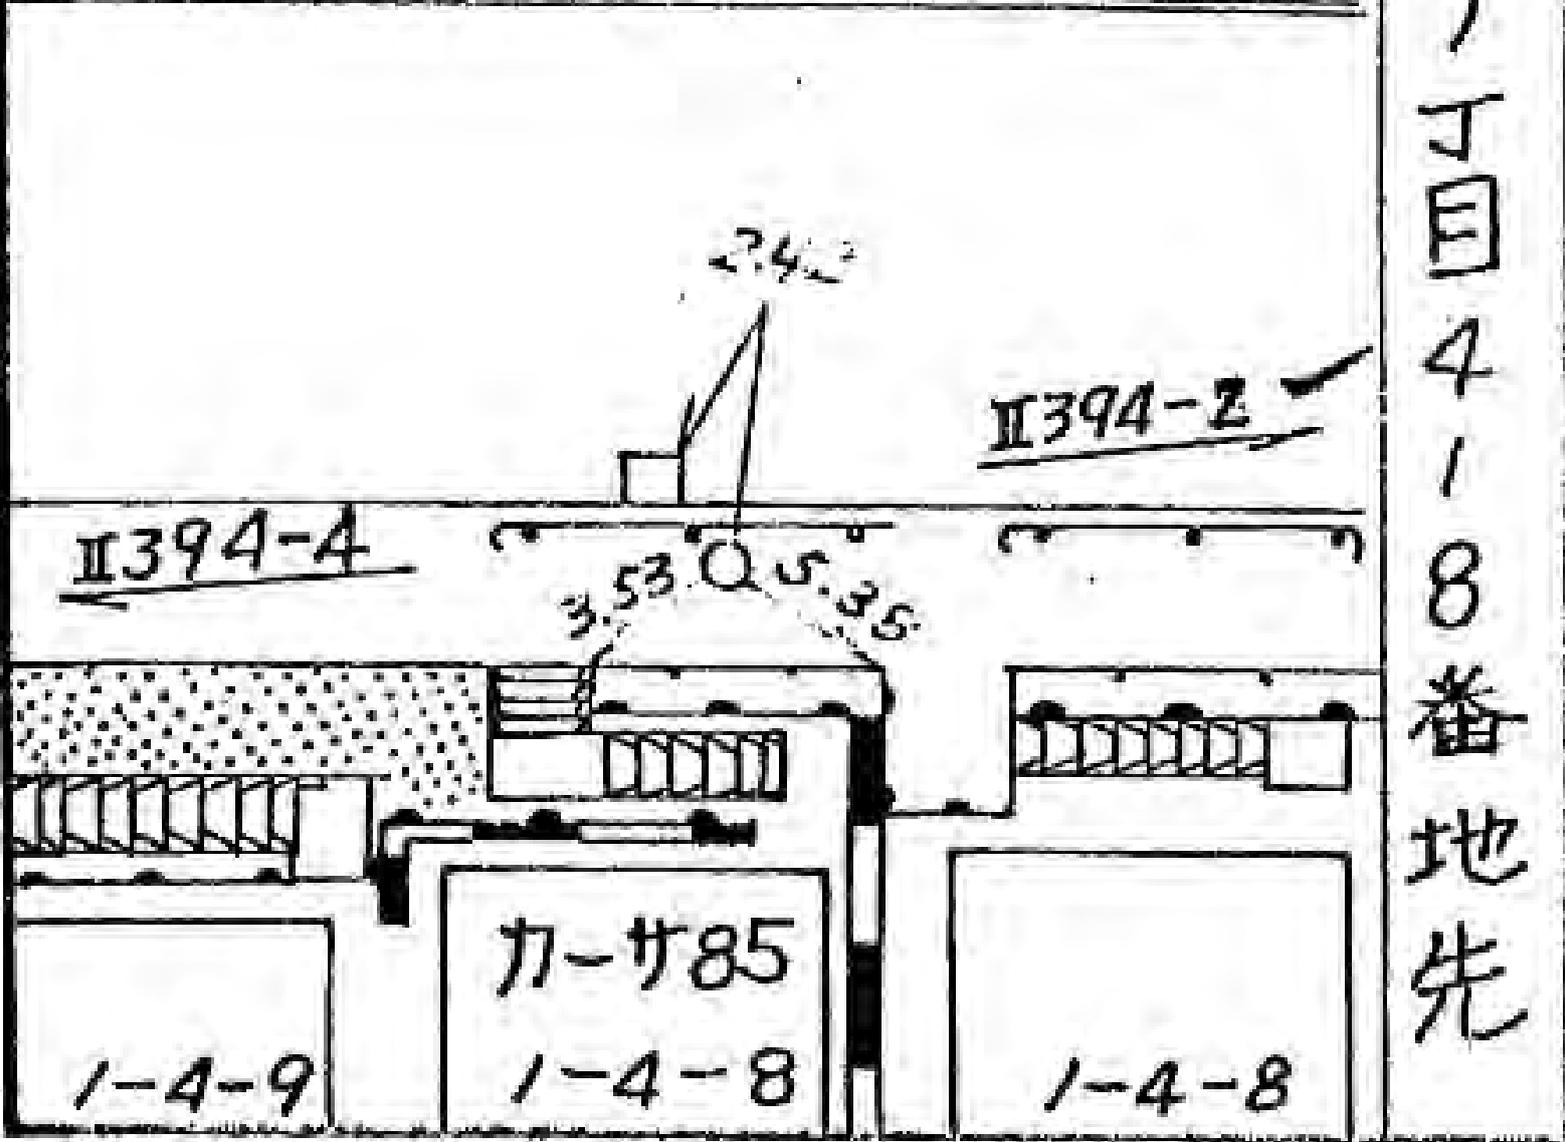線番号	点番号	標識ノ種類	所在地
II394	3	木杭。標石。刻印 金属	瀬谷区橋戸ノ丁目4ノ8番地先
要	図		
			

所在地

瀬谷区橋戸1丁目40-5番地先

標識ノ種類

木杭。標石。刻印

金属

鉄。鋳物杭

点番号

5

図

線番号

II394

要

4-43-11

小林コーポ

4-44-14

II394-6

① 汚水

II394-4

4.51

4.52

1-40-5

瀬谷
昔川
自動庫

スナック道

所在地

瀬谷区瀬谷4丁目42-6番地先

標識ノ種類

木杭。標石。刻印

金属

①。鋳物杭

点番号


6

線番号

II 394

要

図

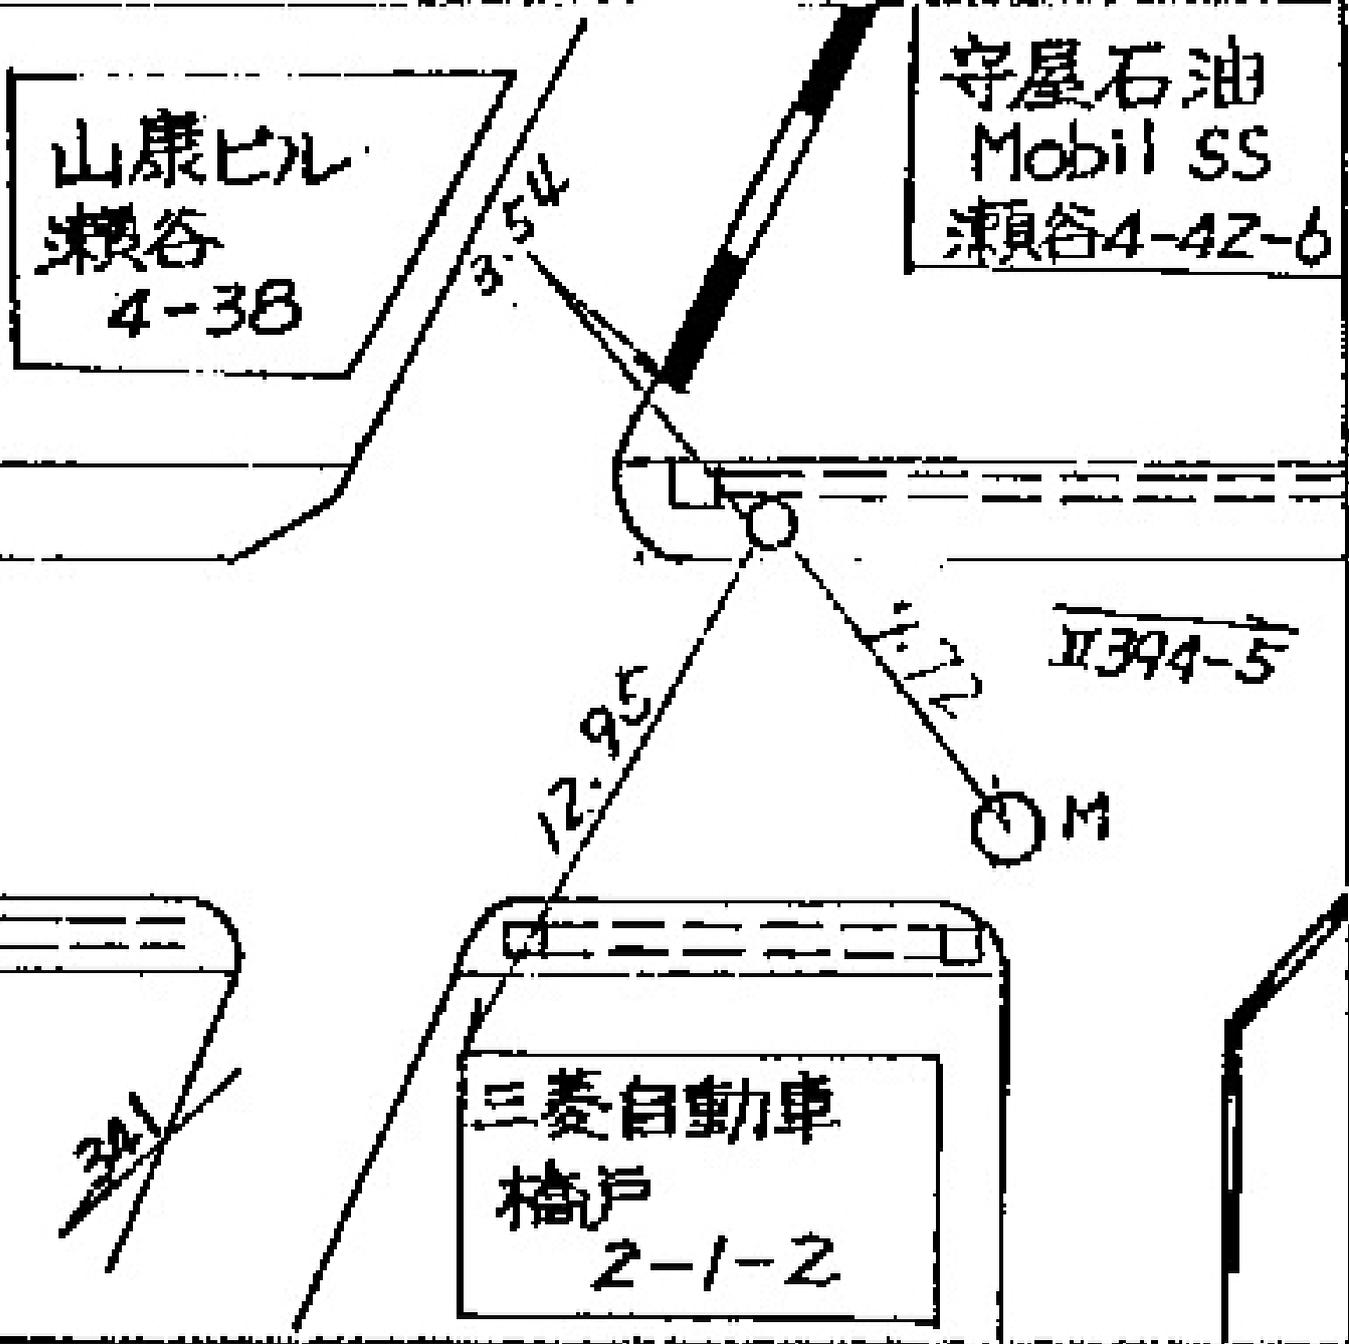

所在地

横浜市泉区新橋町 899-1 / 番地先

標識ノ種類

金属標。鋏。木杭

キザミ


線番号

II398

点番号

/

要図

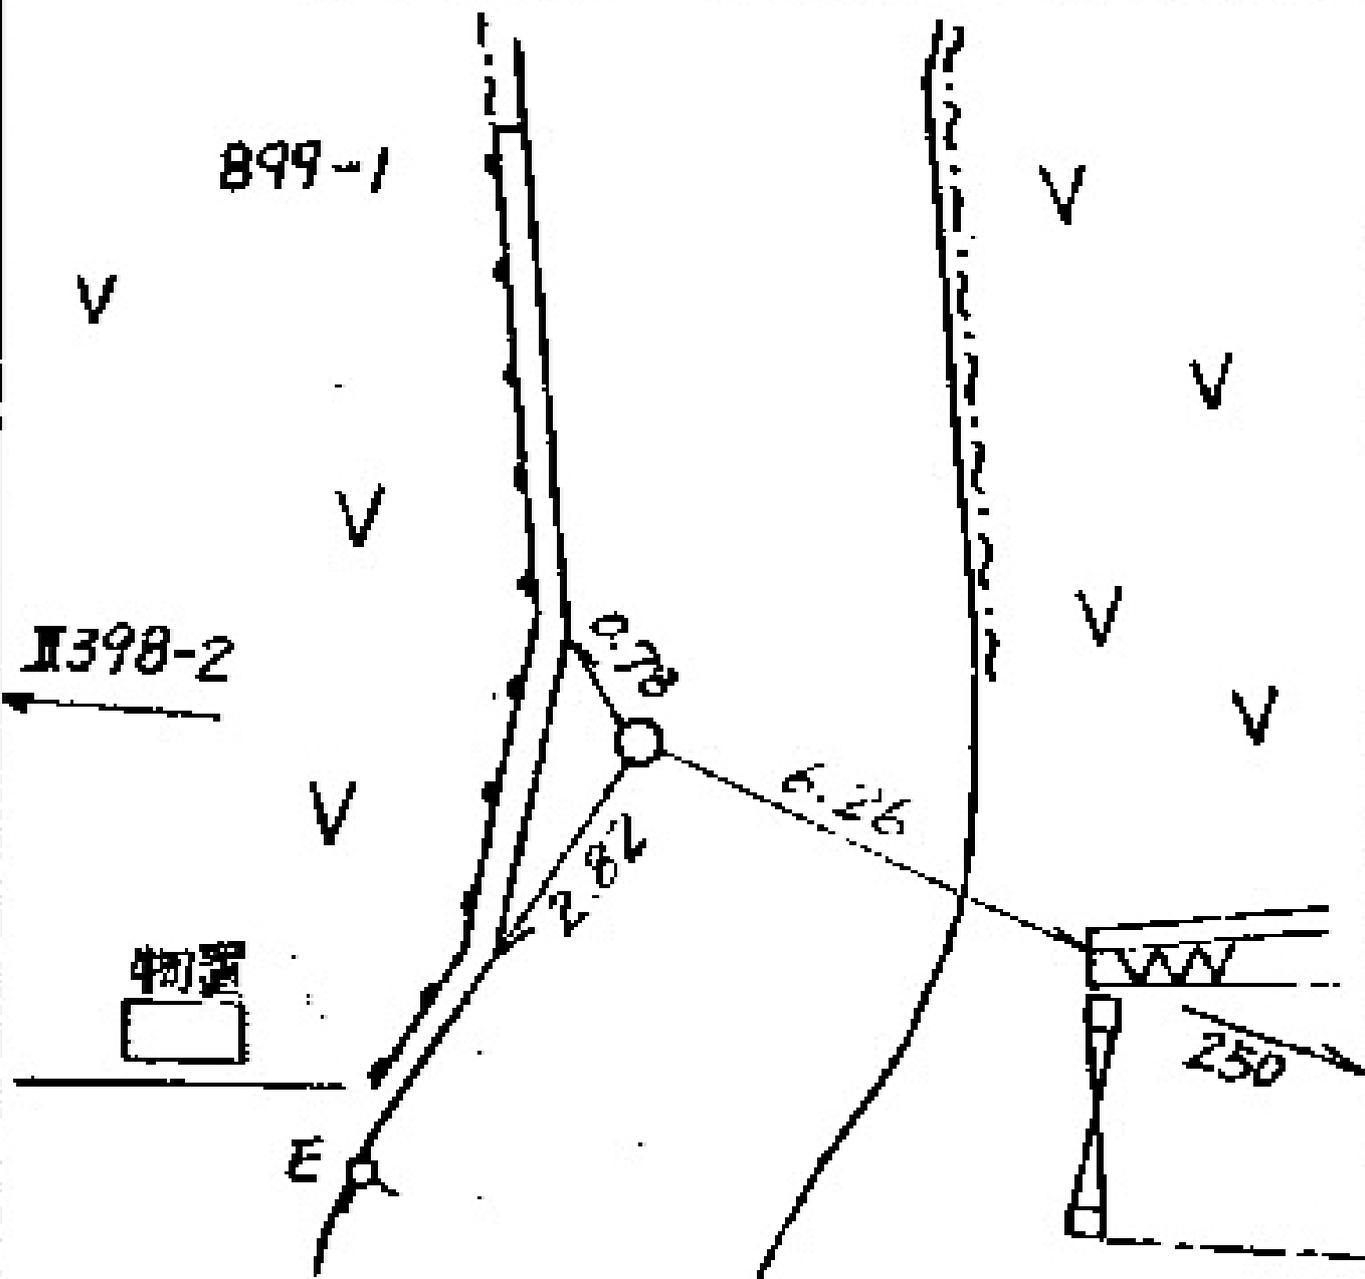

所在地

横浜市瀬谷区阿久和町 2213
番地先

標識ノ種類

金属標。鋏。木杭

キザミ

点番号


3

線番号

II398

要

図

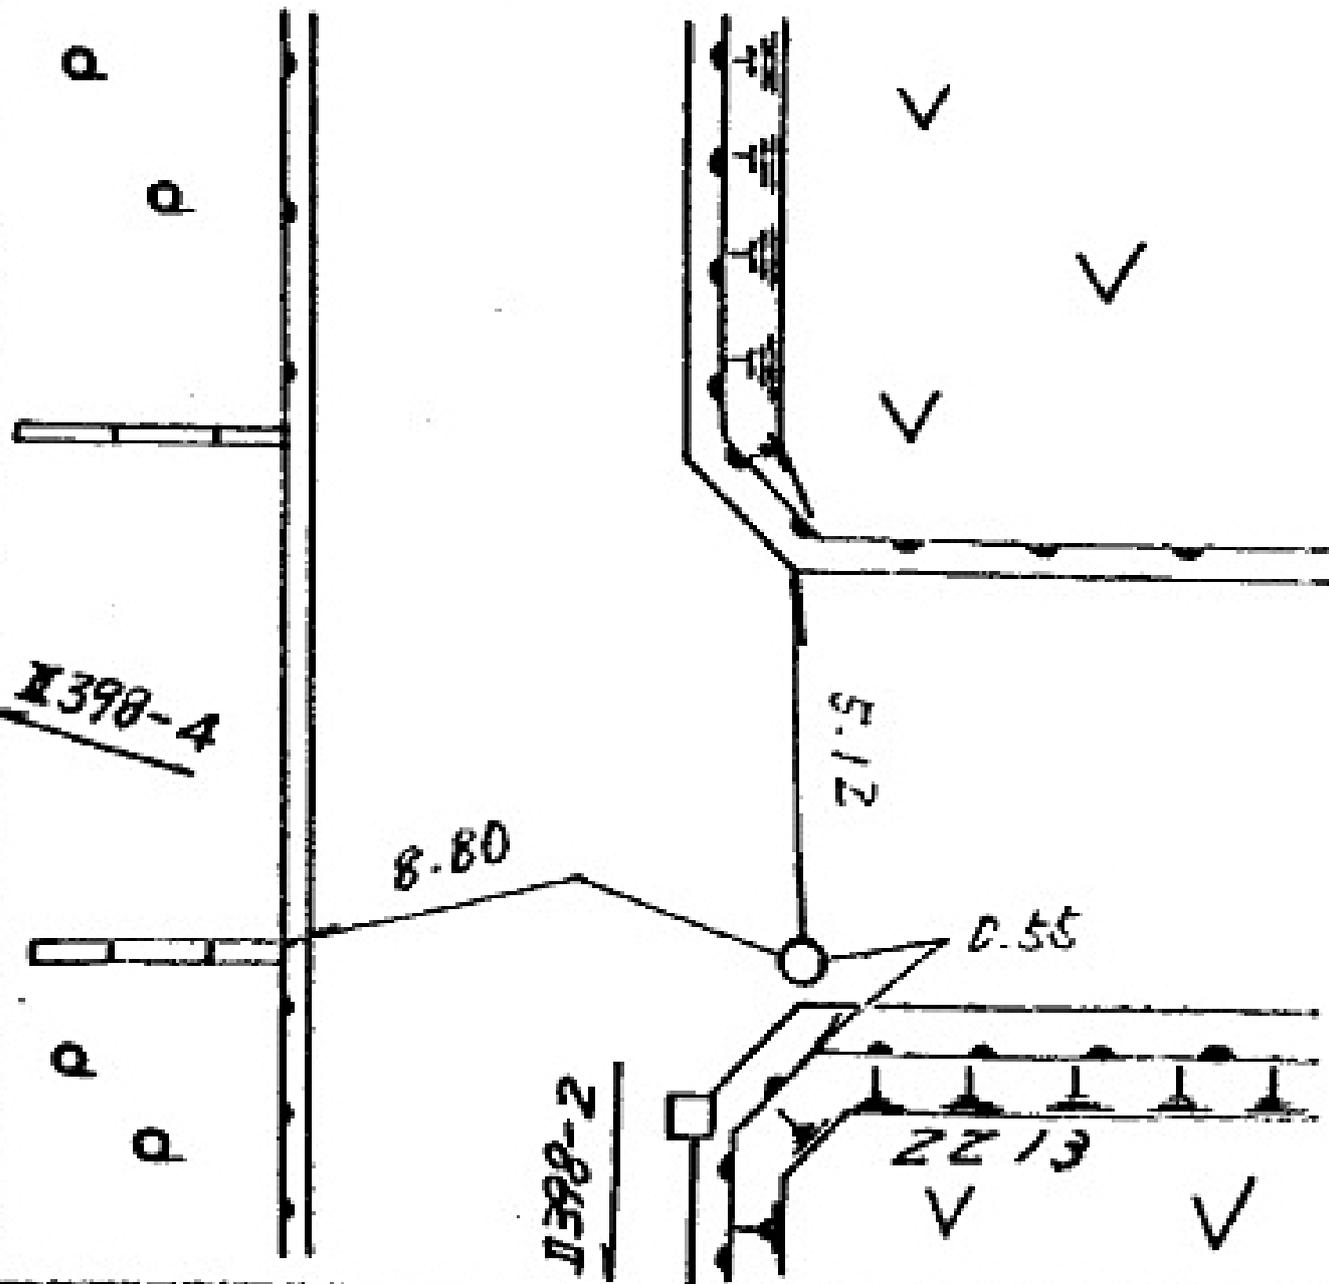

所在地

瀬谷区阿久和町
2038 番地 先

標識ノ種類

金属標。鋳。木杭

キザミ


点番号

5

線番号

II398

要 図

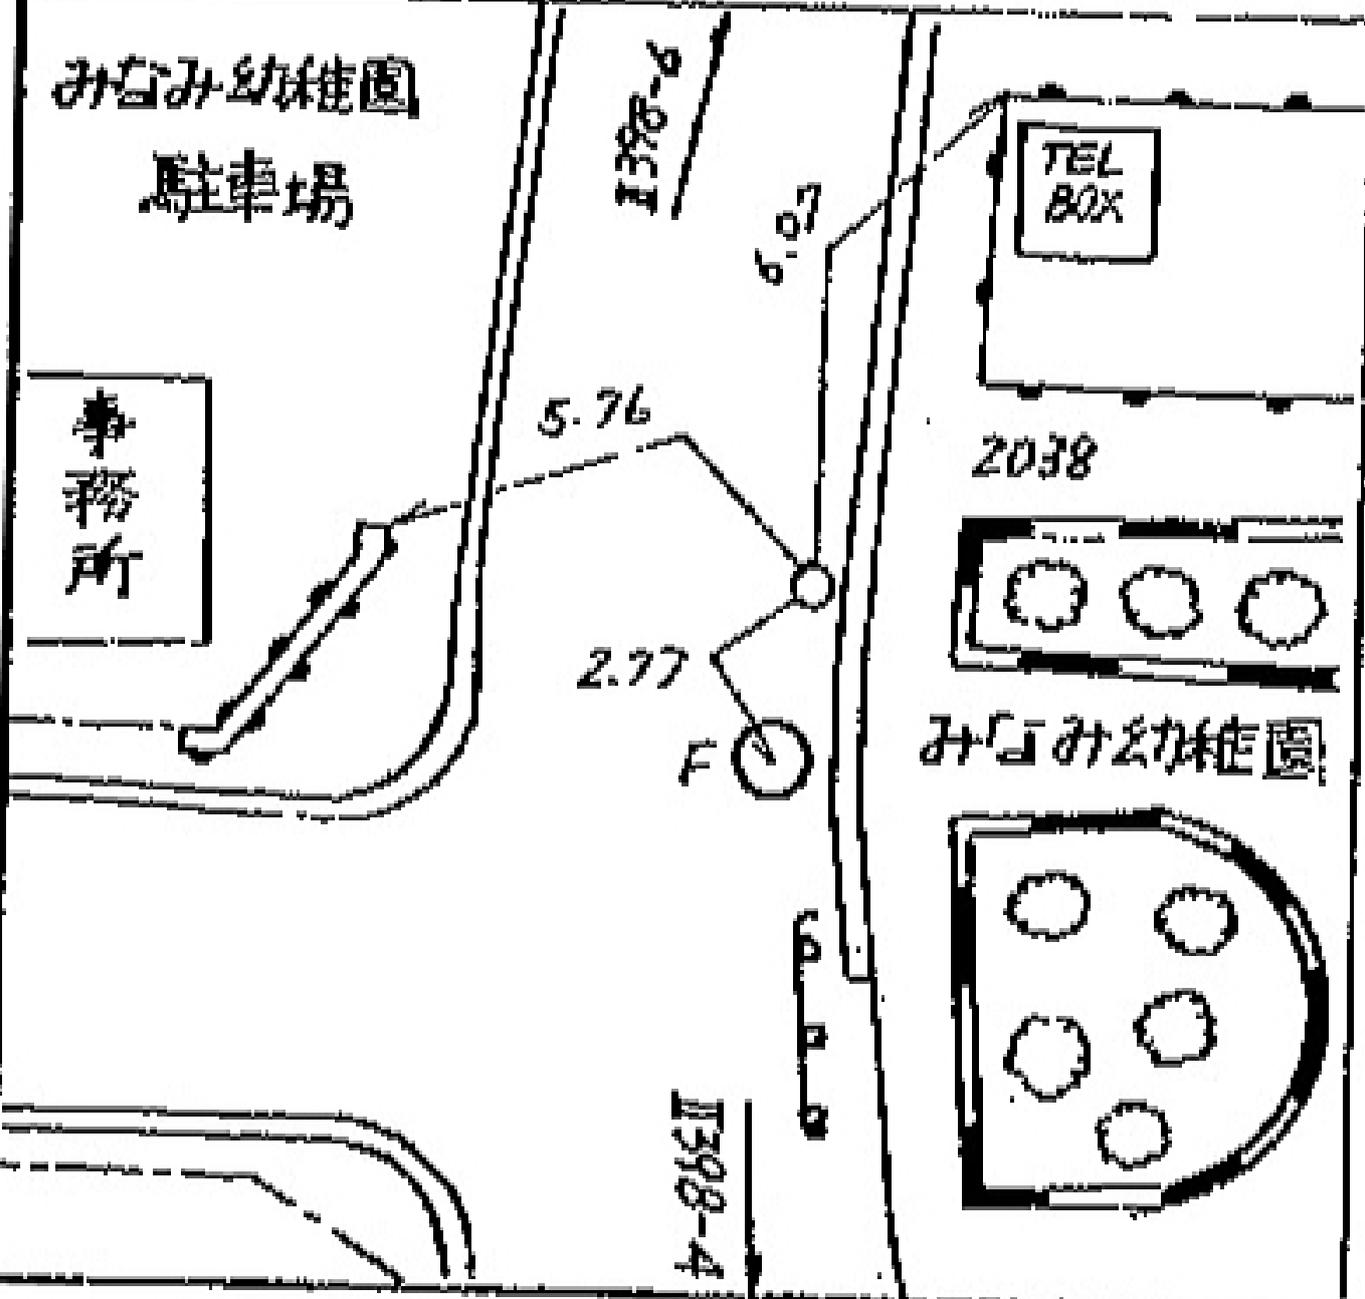

所在地

瀬谷区阿久和田 2534 番地先

標識ノ種類

金属標。鋌。木杭

キザミ


点番号

8

線番号

II398

要 図

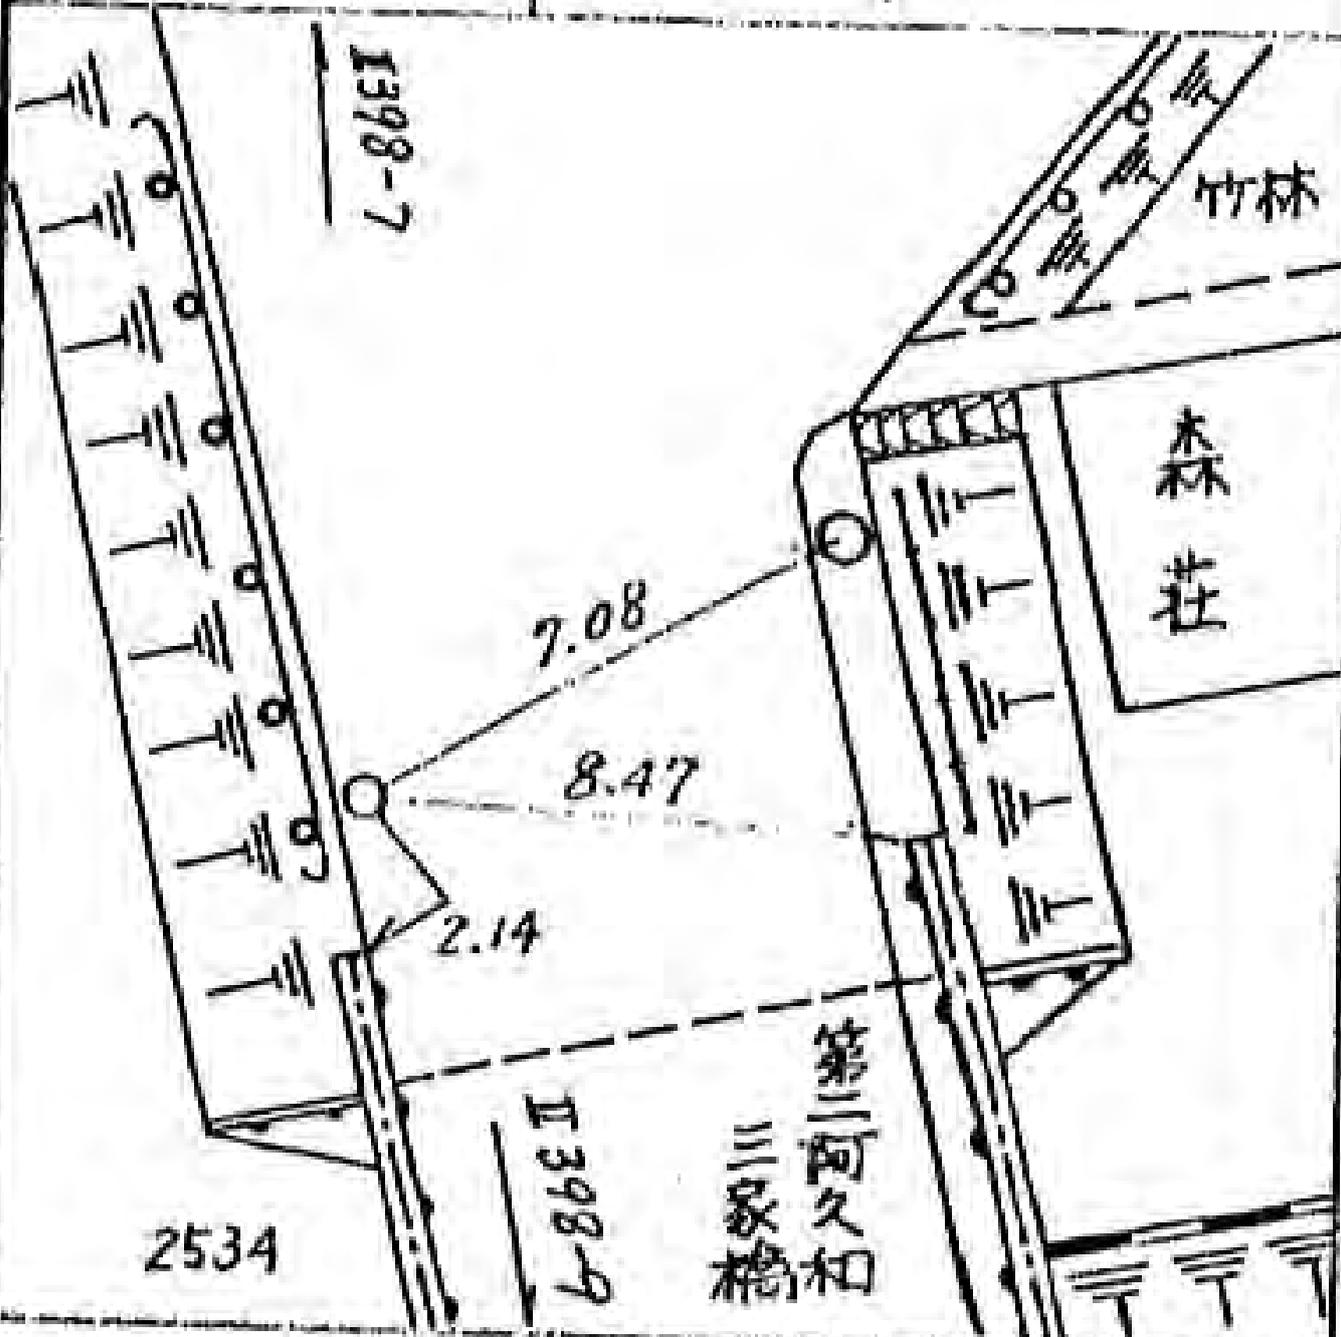

所在地

瀬谷区阿久和町 1724-58 番地先

標識の種類

金属標・鉄・木杭

点番号


10

線番号

II398

三ツギ

要図

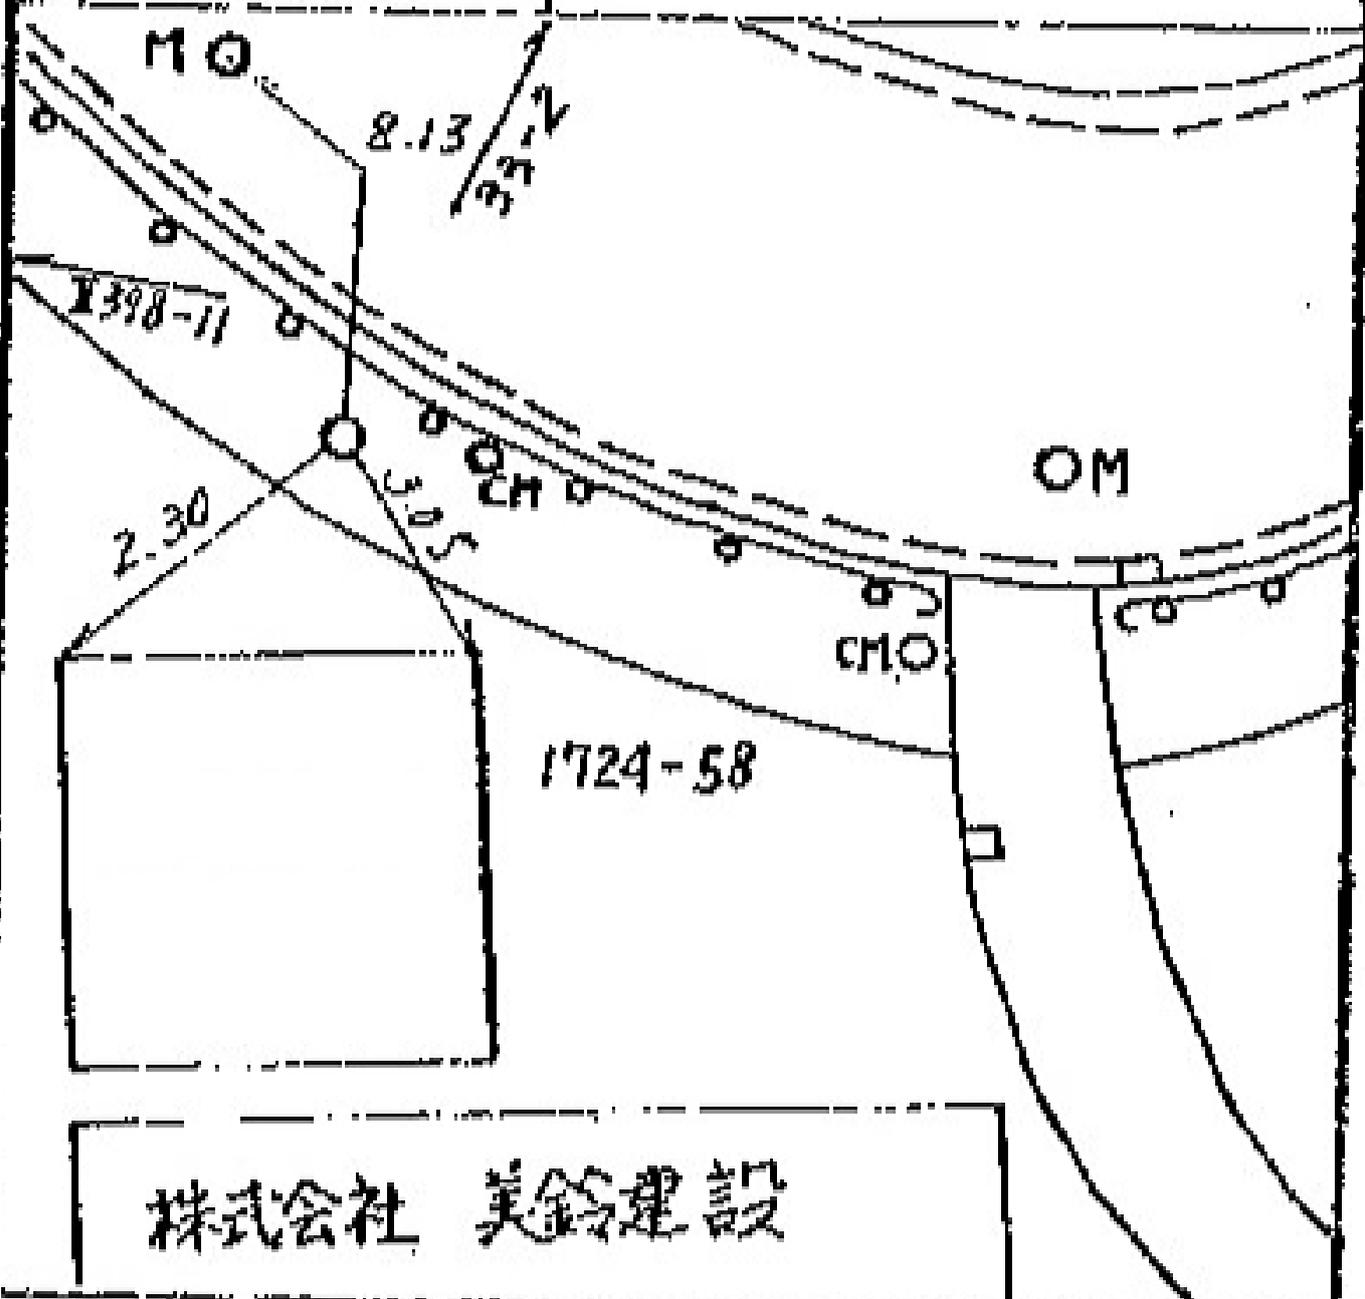

株式会社 美鈴建設

線番号	点番号	標識ノ種類	所在地
II398	15	<div data-bbox="614 436 917 571" style="border: 1px solid black; border-radius: 15px; padding: 5px; display: inline-block;"> 金属標 </div> 。 鋏 。 木杭	瀬谷区阿久和町 2033 番地先
要 図		キザミ	


所在地

瀬谷区阿久和南四丁目一八―二番地先

標識ノ種類

金属標・鋌・木杭

キザミ


点番号

16


線番号

II398

要 図

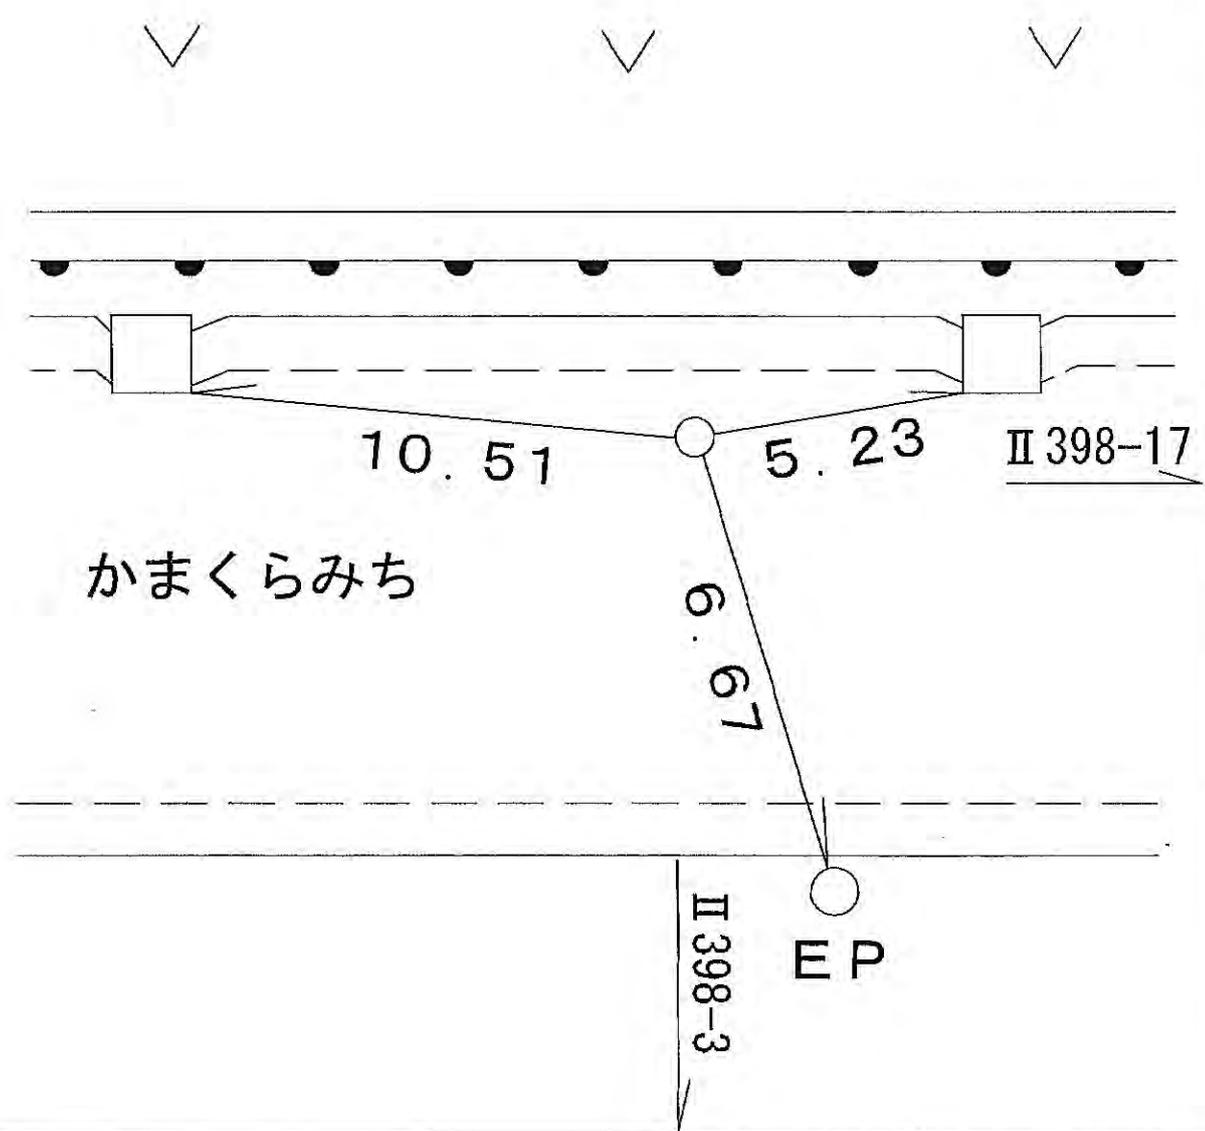


線番号	点番号	標識ノ種類	所在地
Ⅱ398	17	金属標・鋸・木杭 キザミ	瀬谷区阿久和南三丁目二三番地先
要 図			

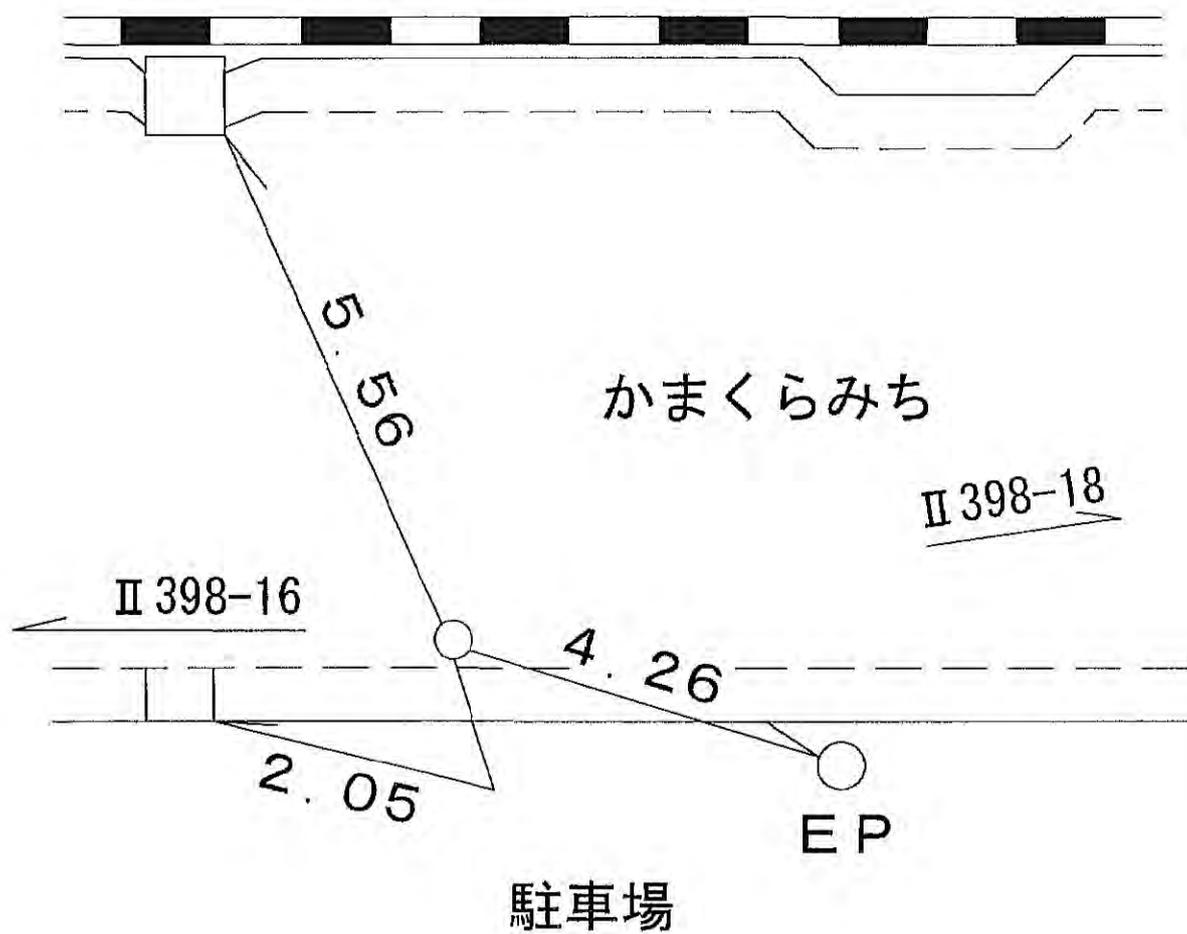

線番号	点番号	標識ノ種類	所在地
-----	-----	-------	-----

II398	18	金属標・鋌・木杭	瀬谷区阿久和南四丁目一五―八番地先
-------	----	----------	-------------------

要 図	キザミ
-----	-----

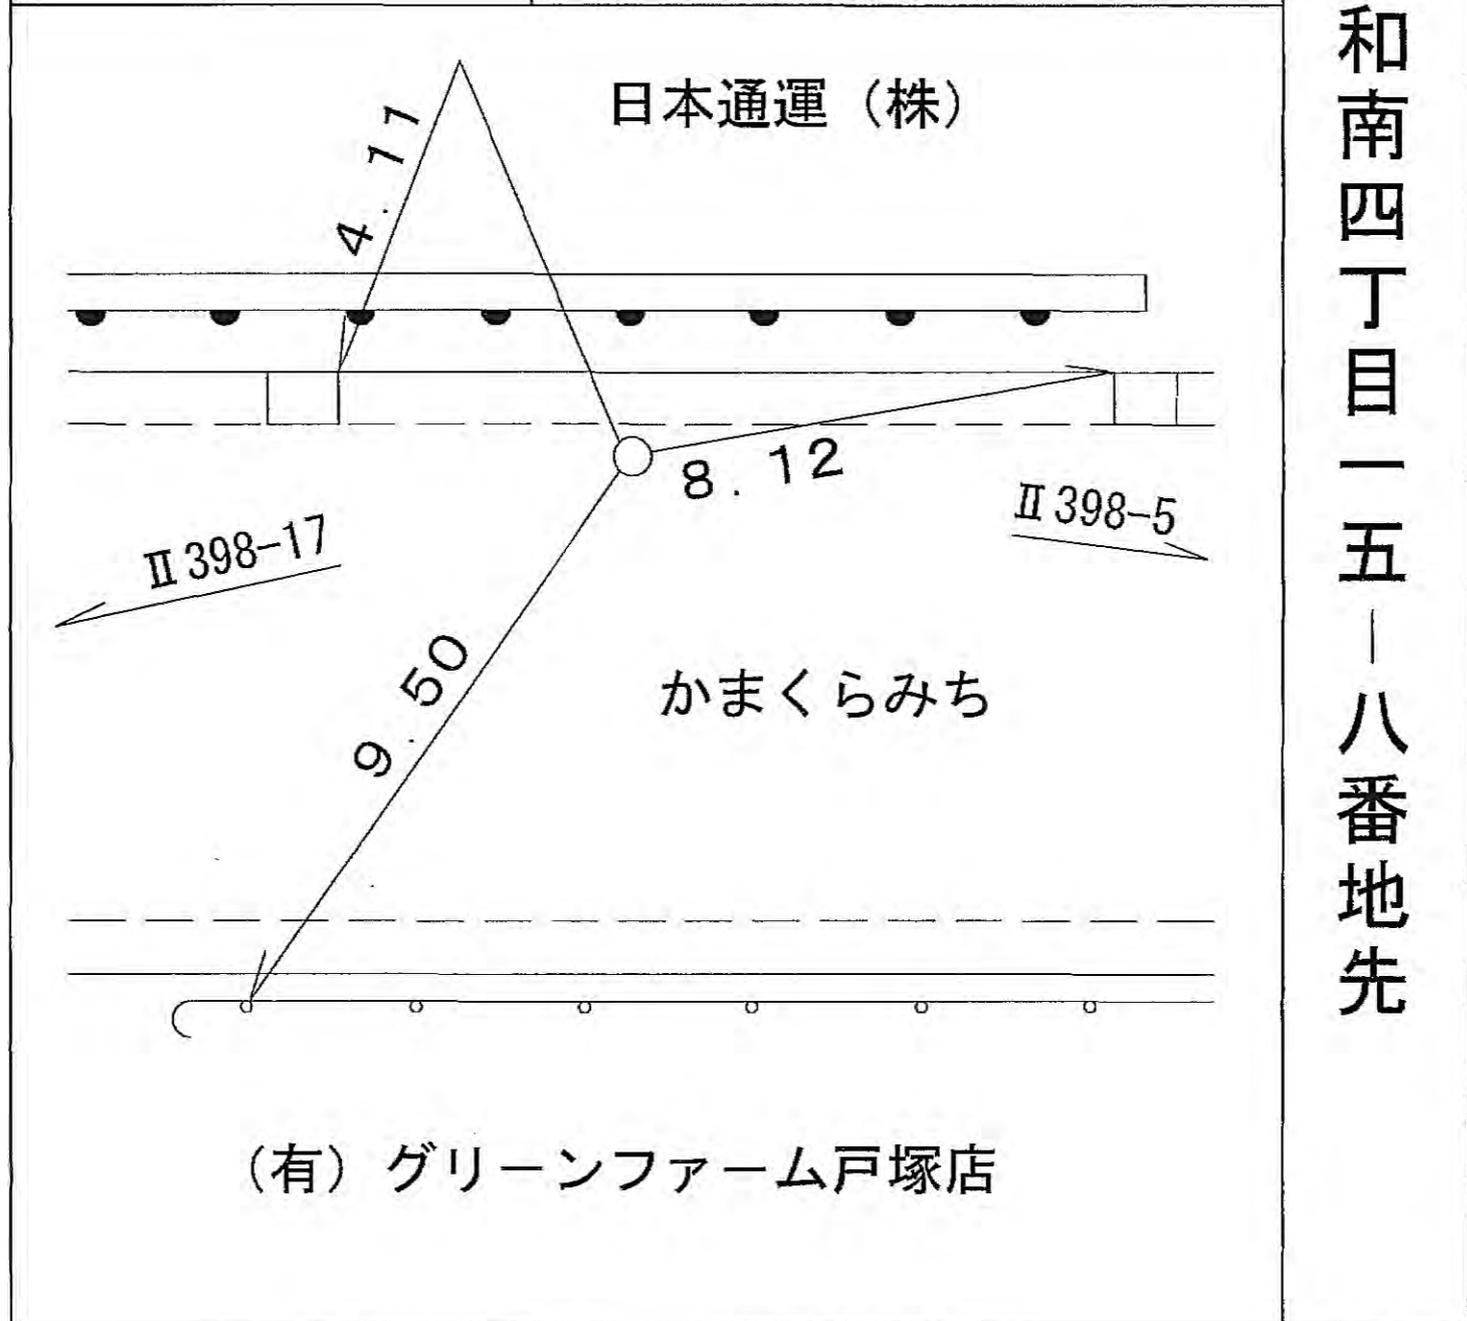

所在地

瀬谷区阿久和南三丁目十一番地先

標識ノ種類

金属標・鋏・木杭

点番号


19

線番号

II 398

キザミ

要 図

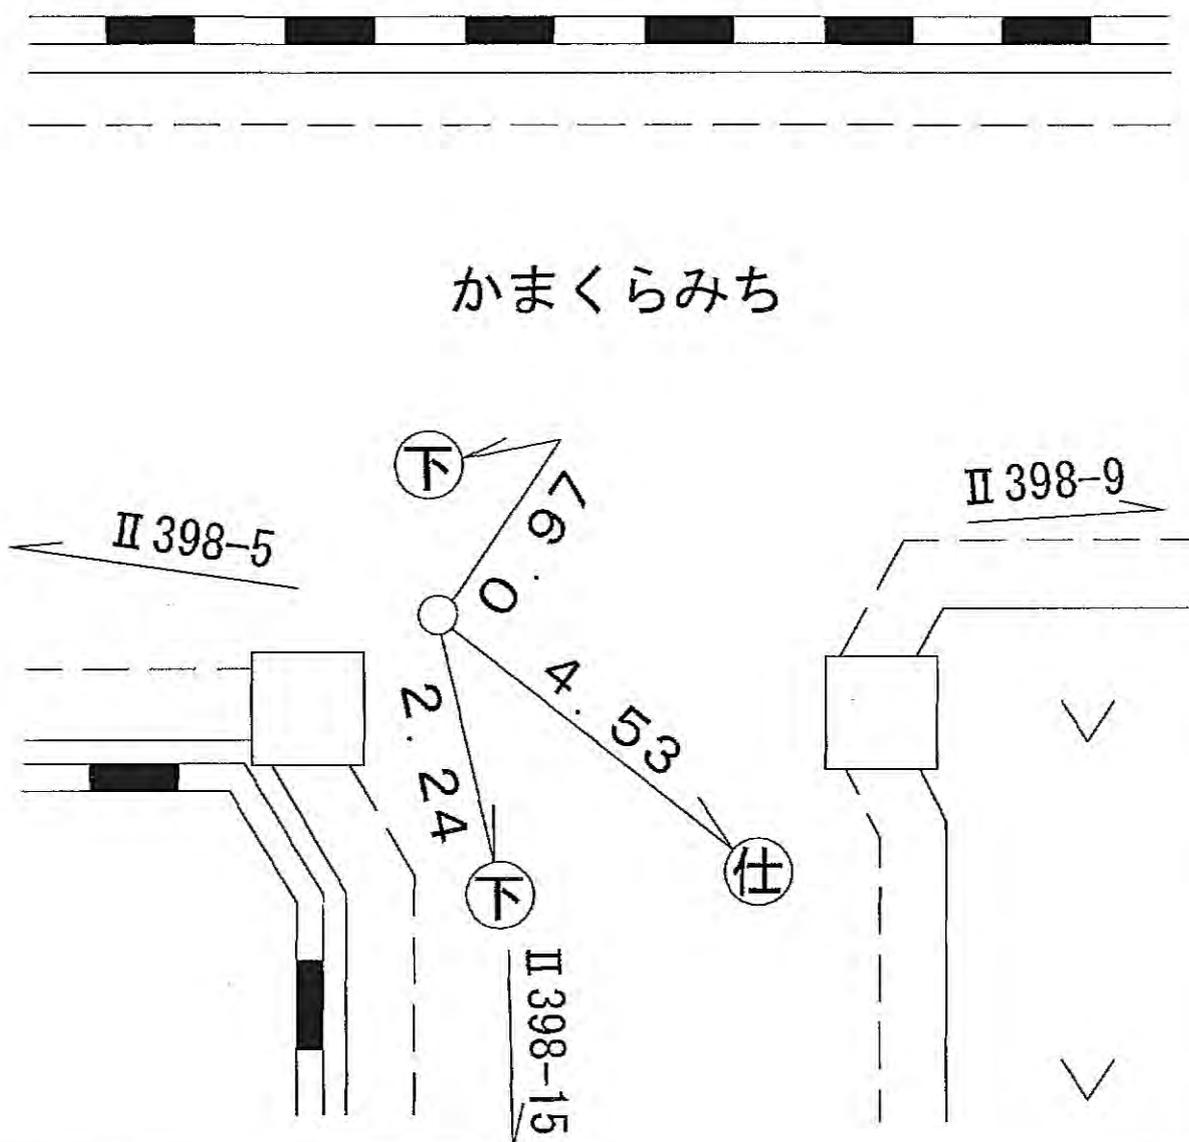


線番号	点番号	標識ノ種類	所在地
-----	-----	-------	-----

II 398	20	金属標 ・鋸・木杭
--------	----	---

要 図	キザミ
-----	-----


瀬谷区阿久和南三丁目七―十番地先

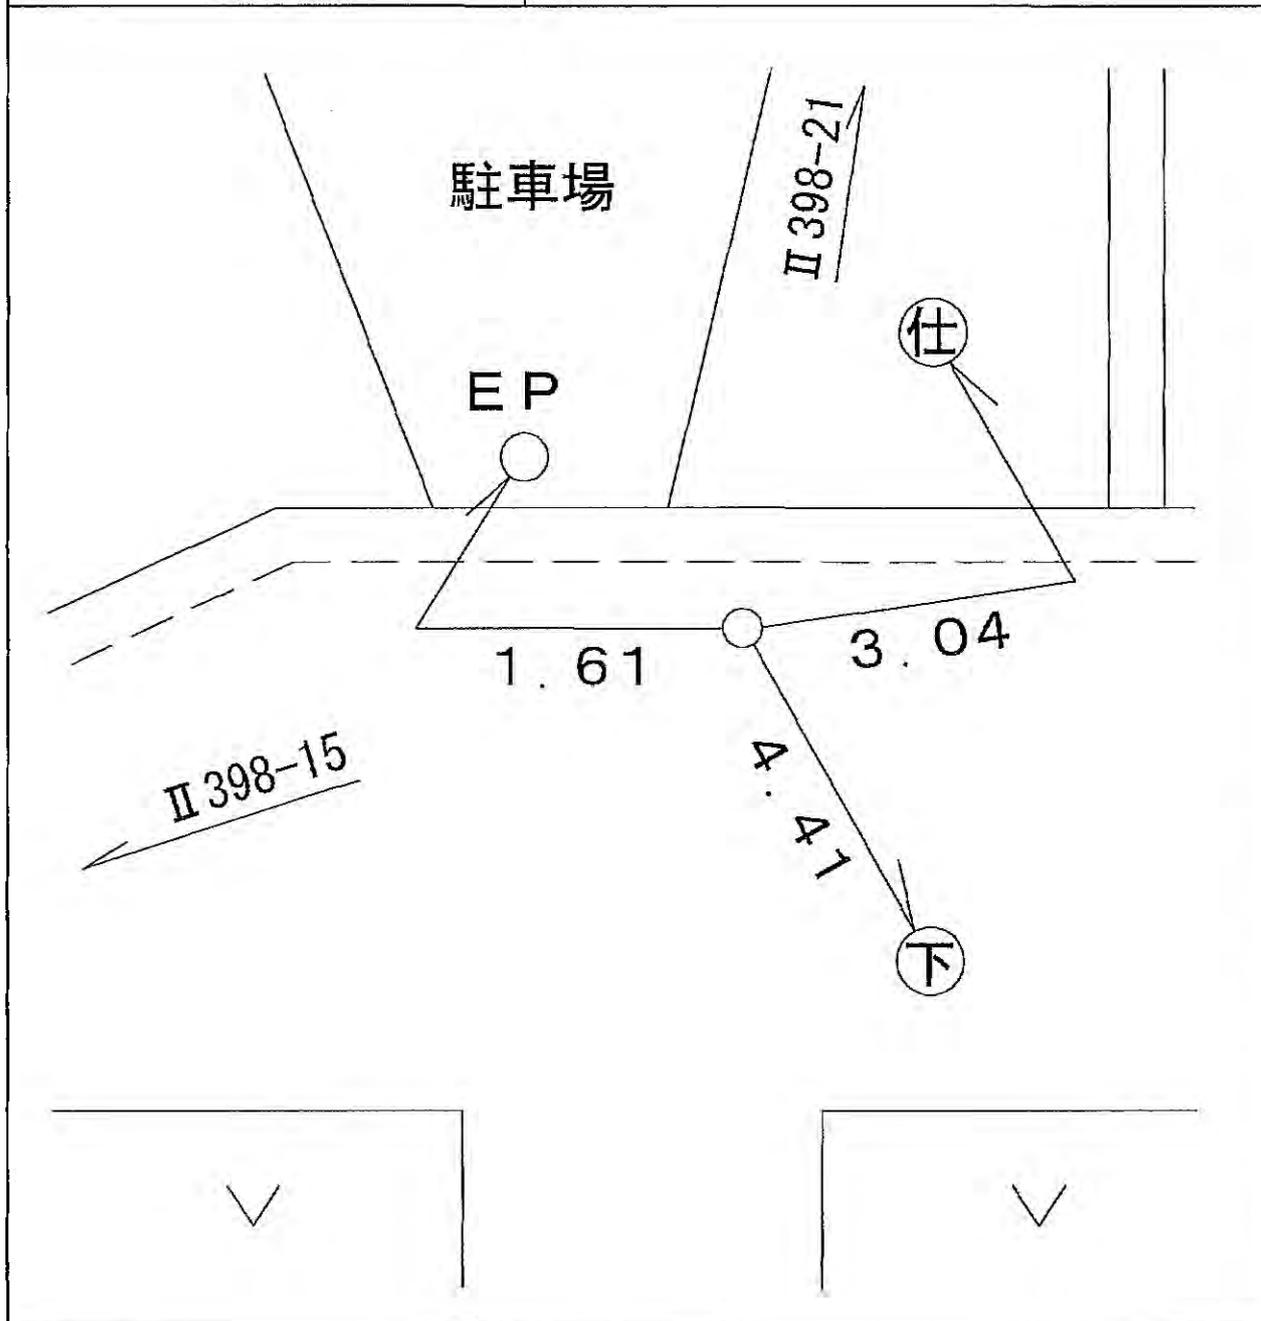

線番号	点番号	標識ノ種類	所在地
-----	-----	-------	-----

II 398	21	金属標 • 鋸 • 木杭 キザミ	瀬谷区阿久和南二丁目三三―六番地先
--------	----	---------------------	-------------------

要 図		
-----	--	--

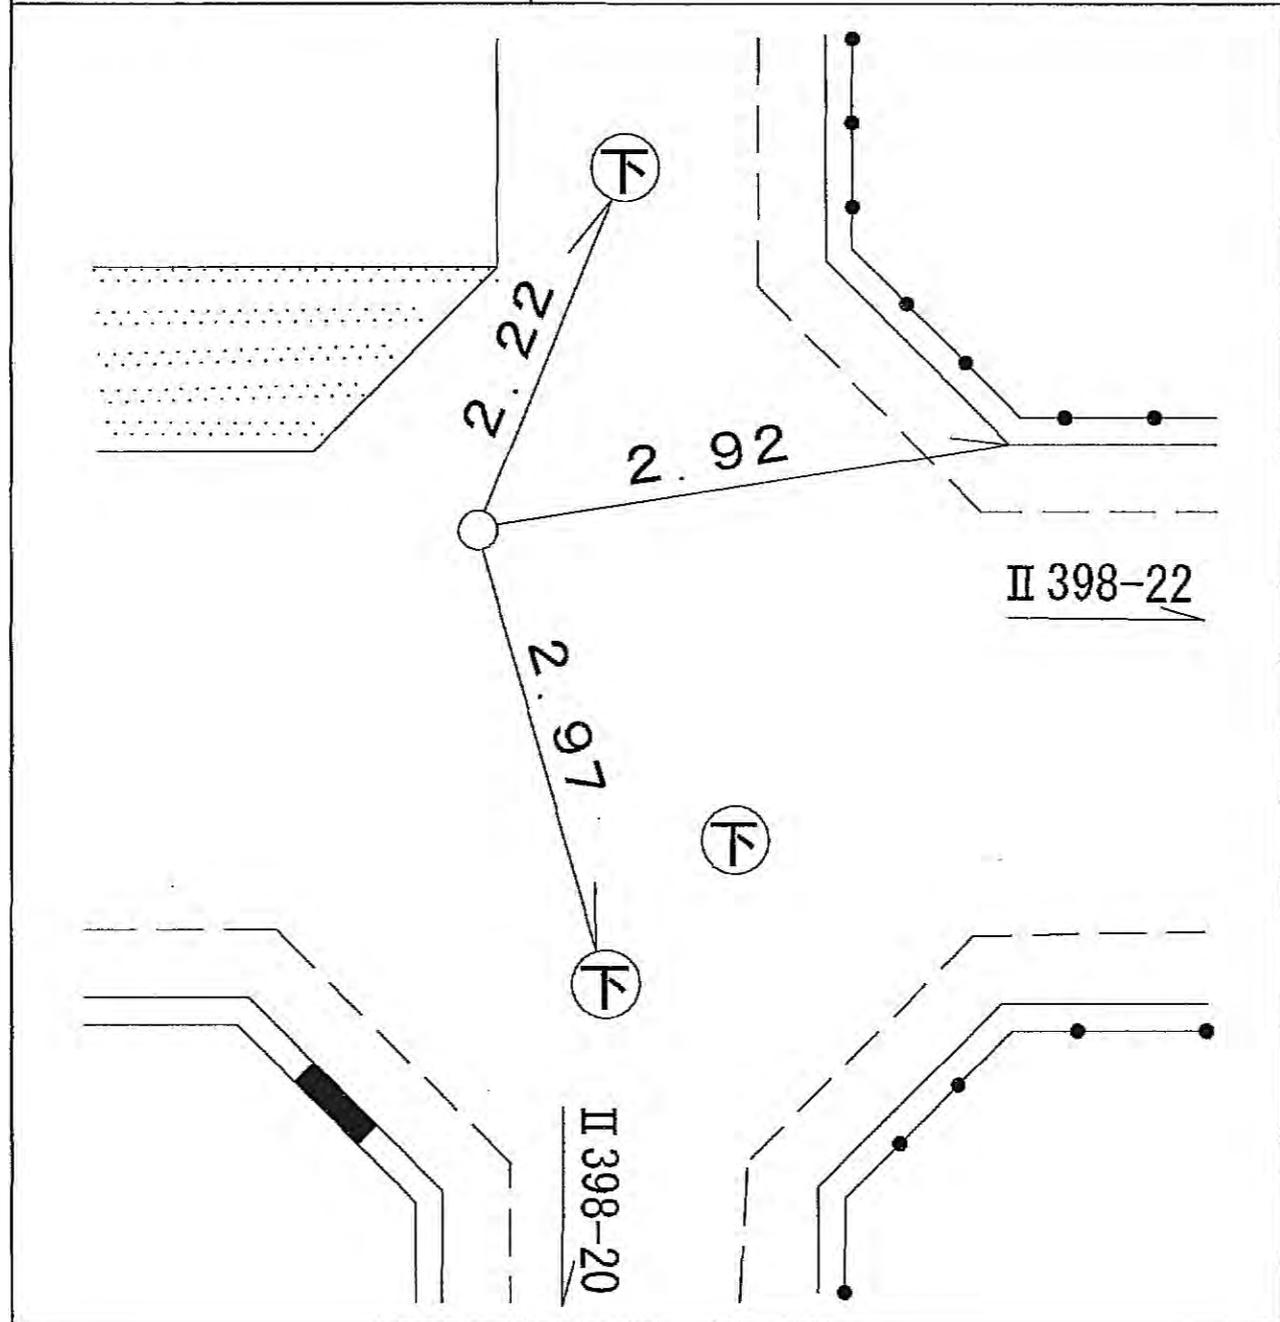


線番号	点番号	標識ノ種類	所在地
-----	-----	-------	-----

II 398	22	<div style="border: 1px solid black; border-radius: 50%; padding: 5px; display: inline-block;">金属標</div> ・ 鋌 ・ 木杭
--------	----	---

瀬谷区阿久和南三丁目六番地先

要 図	キザミ
-----	-----

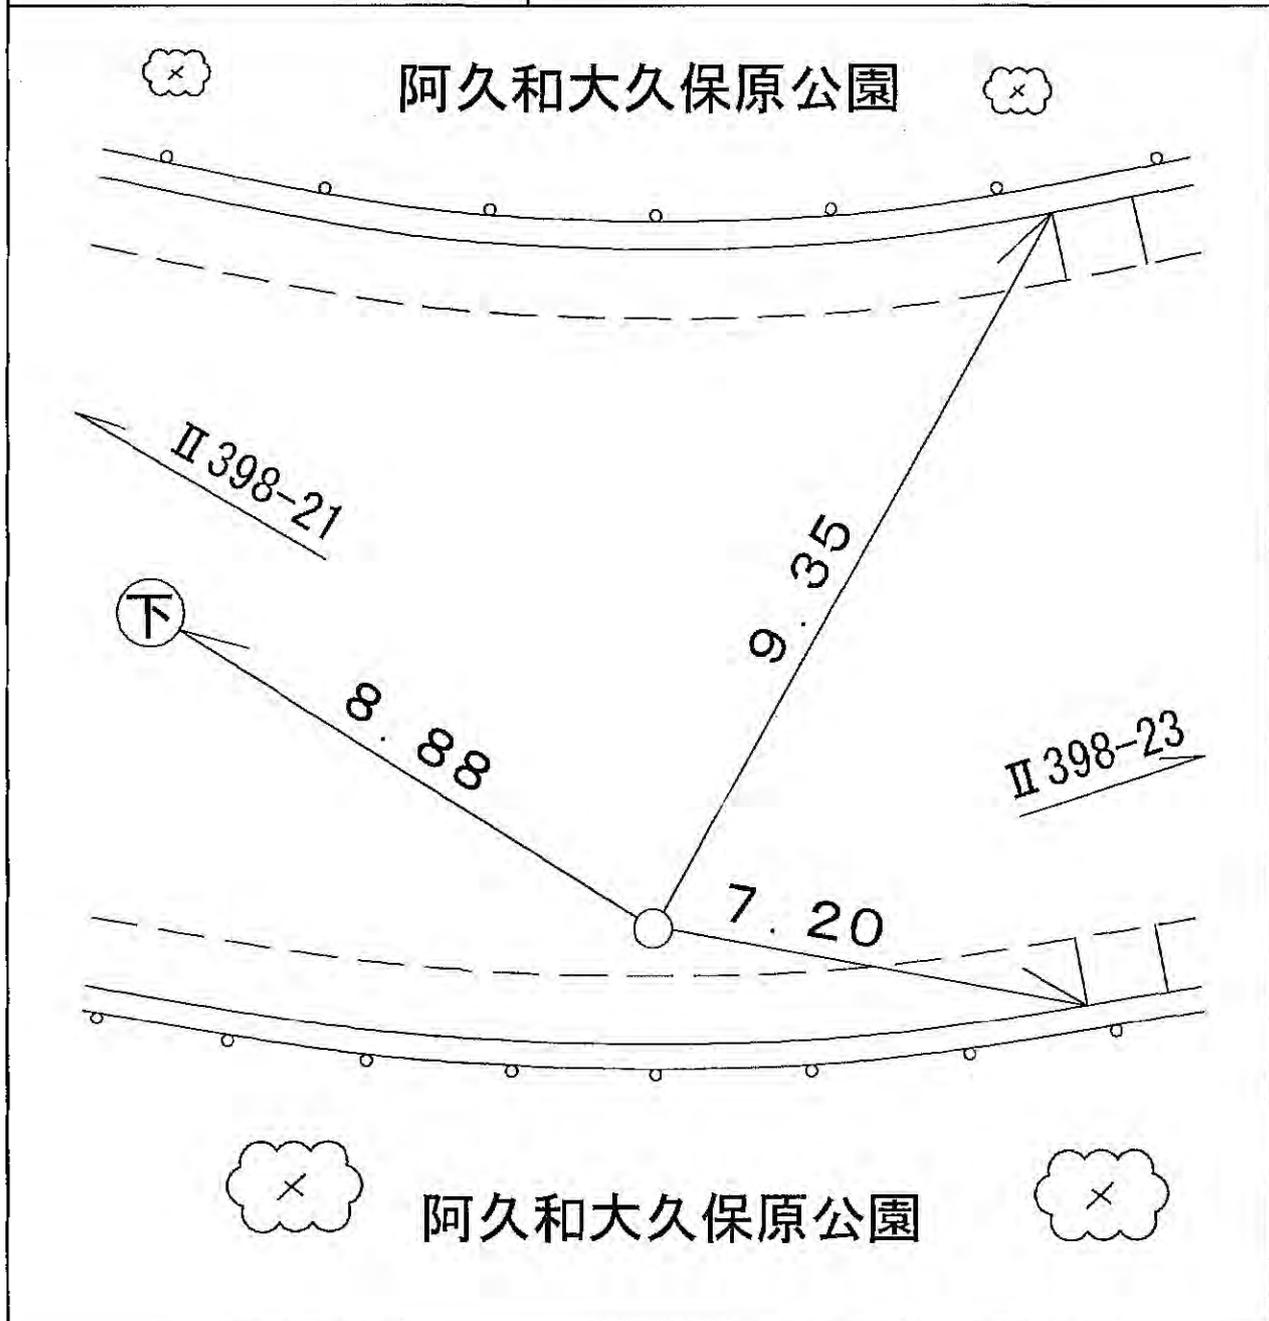


線番号	点番号	標識ノ種類	所在地
-----	-----	-------	-----


II 398	23	金属標 ・鋳・木杭
--------	----	---

要 図	キザミ
-----	-----

瀬谷区阿久和南二丁目二一―二番地先

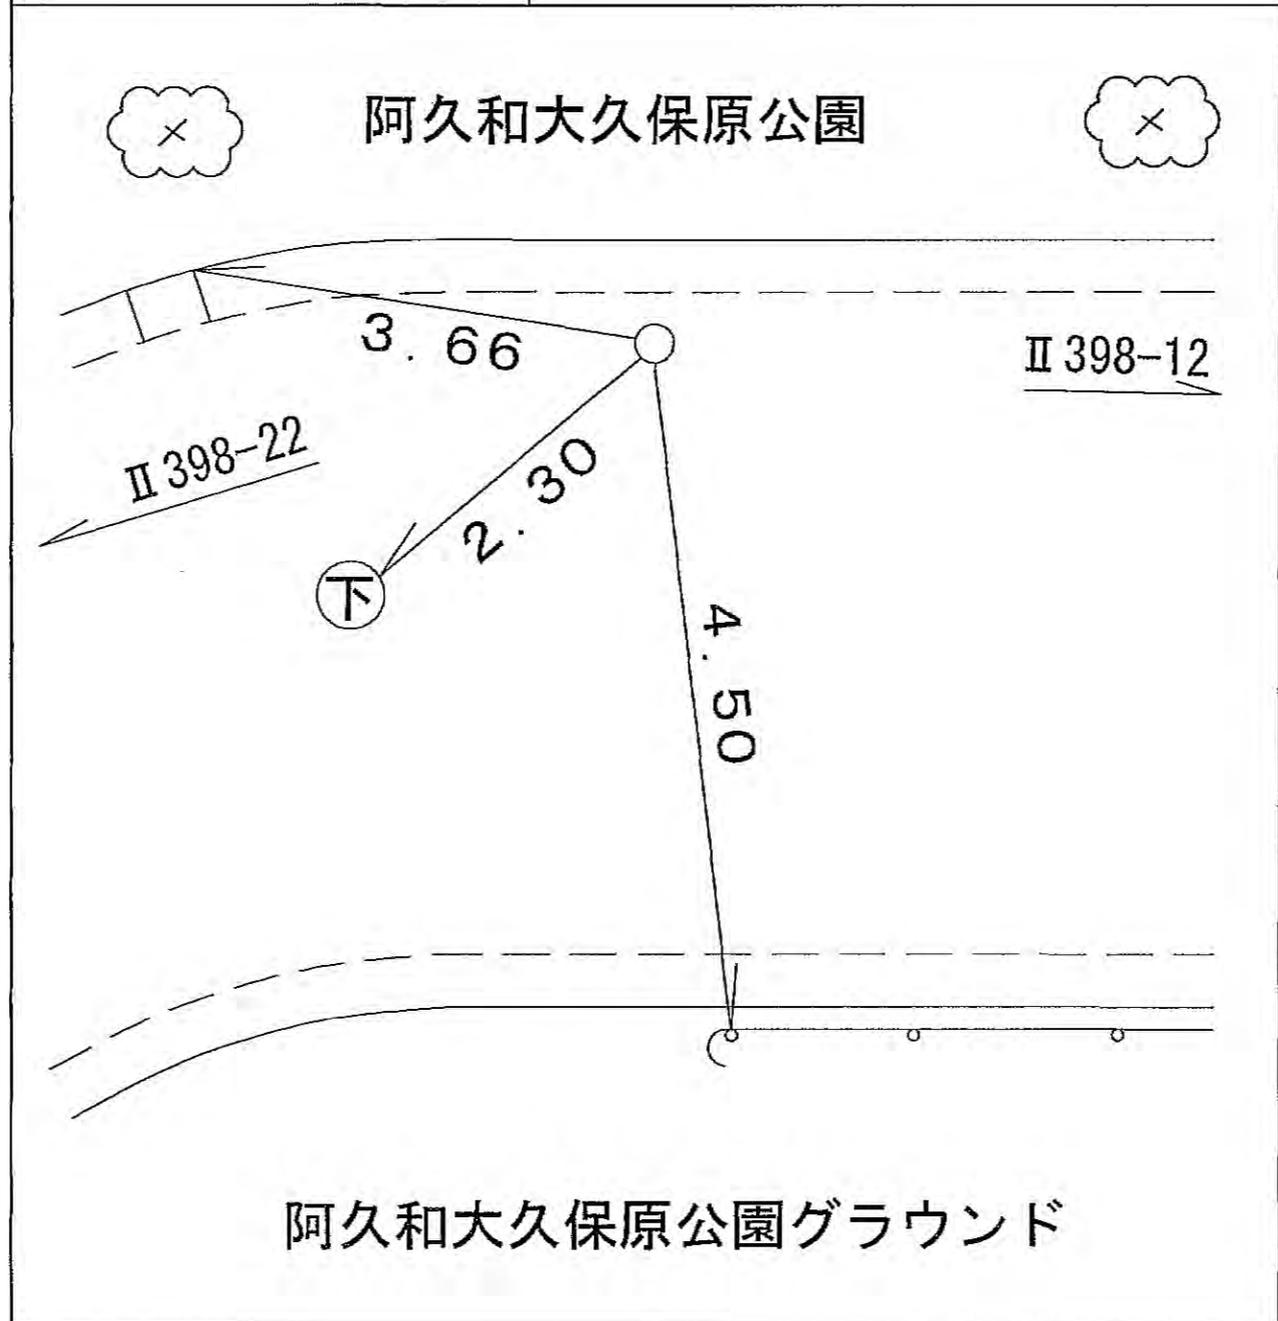


線番号	点番号	標識ノ種類	所在地
II 398	24	金属標 • 鋸 • 木杭 キザミ	瀬谷区阿久和南一丁目二二—二番地先
要 図			

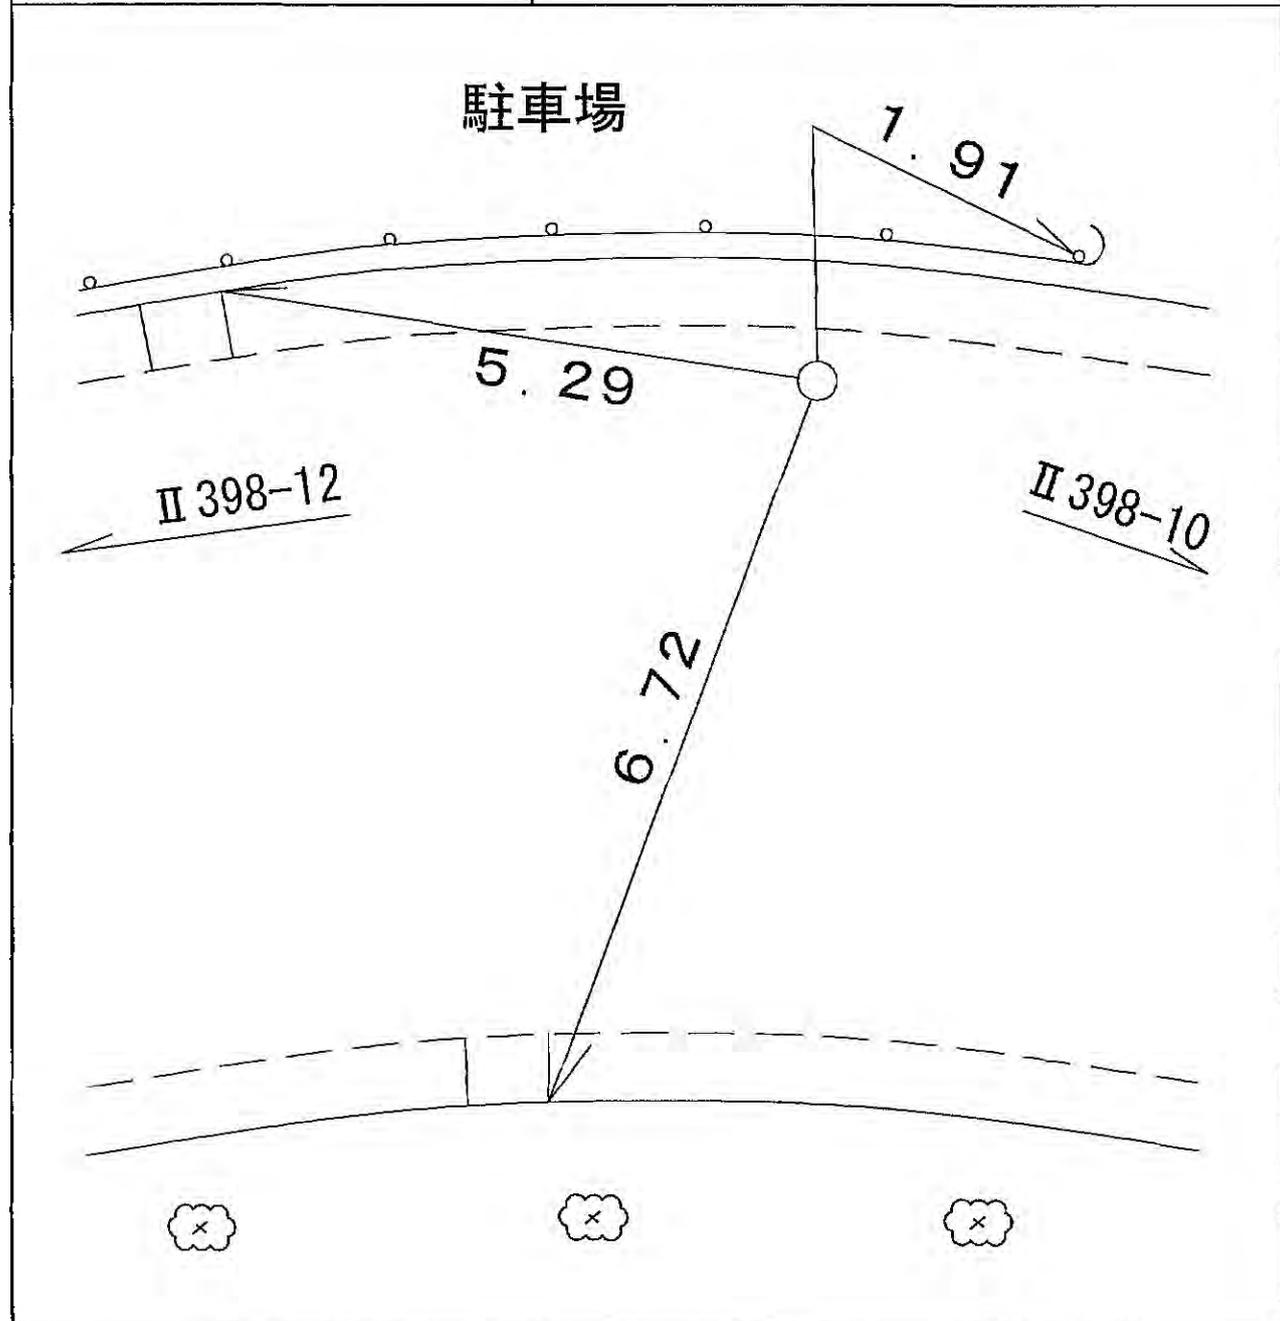

線番号	点番号	標識ノ種類	所在地
II 398	25	金属標 • 鋸 • 木杭 キザミ	瀬谷区阿久和南一丁目二四―九番地先
要 図			


駐車場

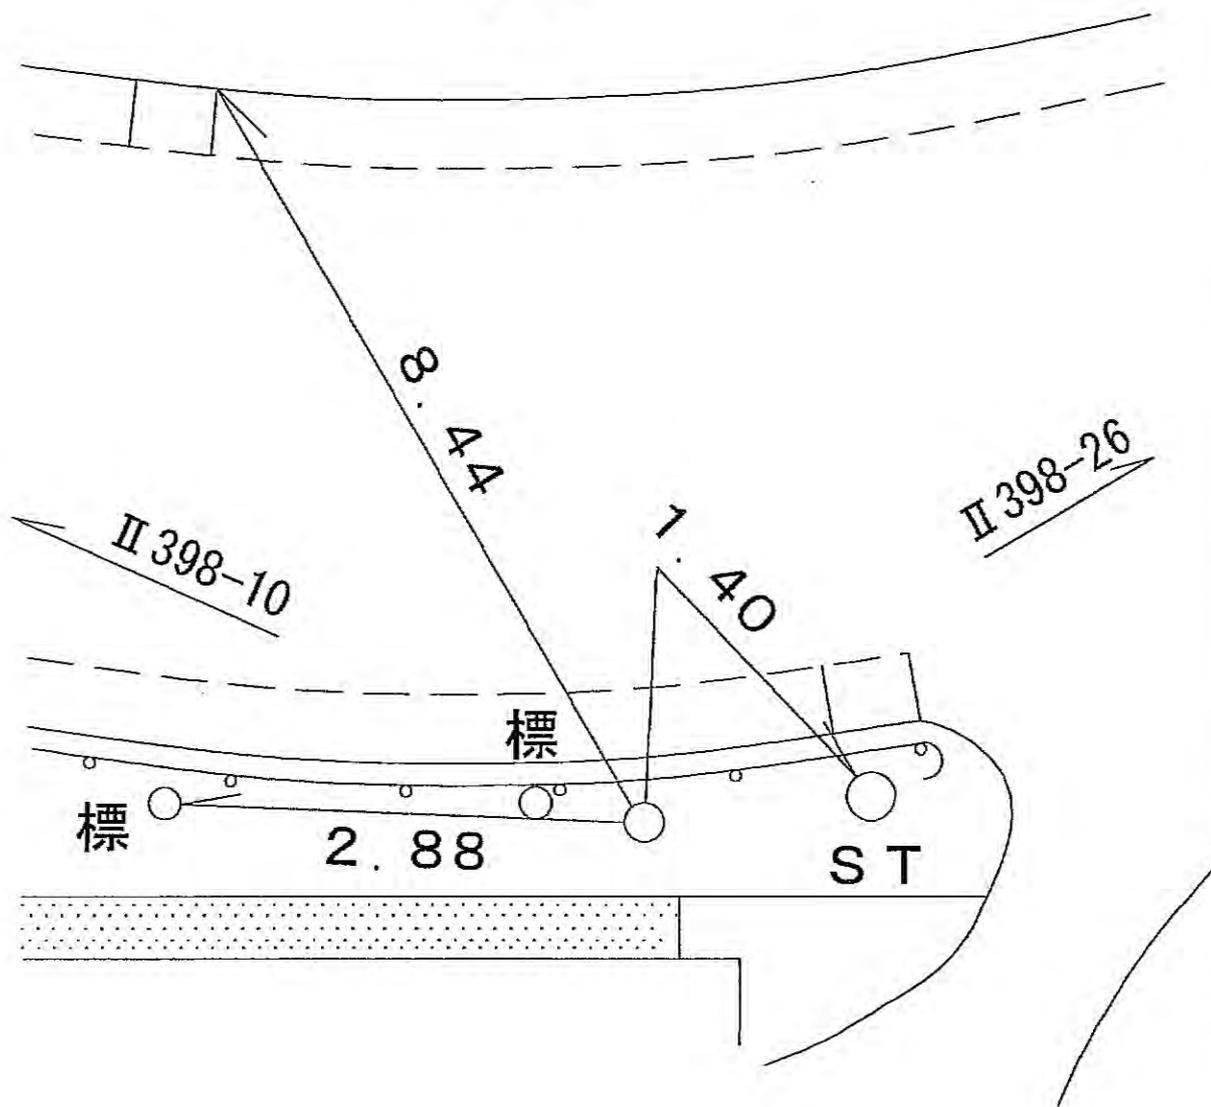

線番号	点番号	標識ノ種類	所在地
-----	-----	-------	-----

II 398	26	金属標 ・鋳・木杭	泉区新橋町一六四八番地先
--------	----	---	--------------


要 図	キザミ	
-----	-----	--

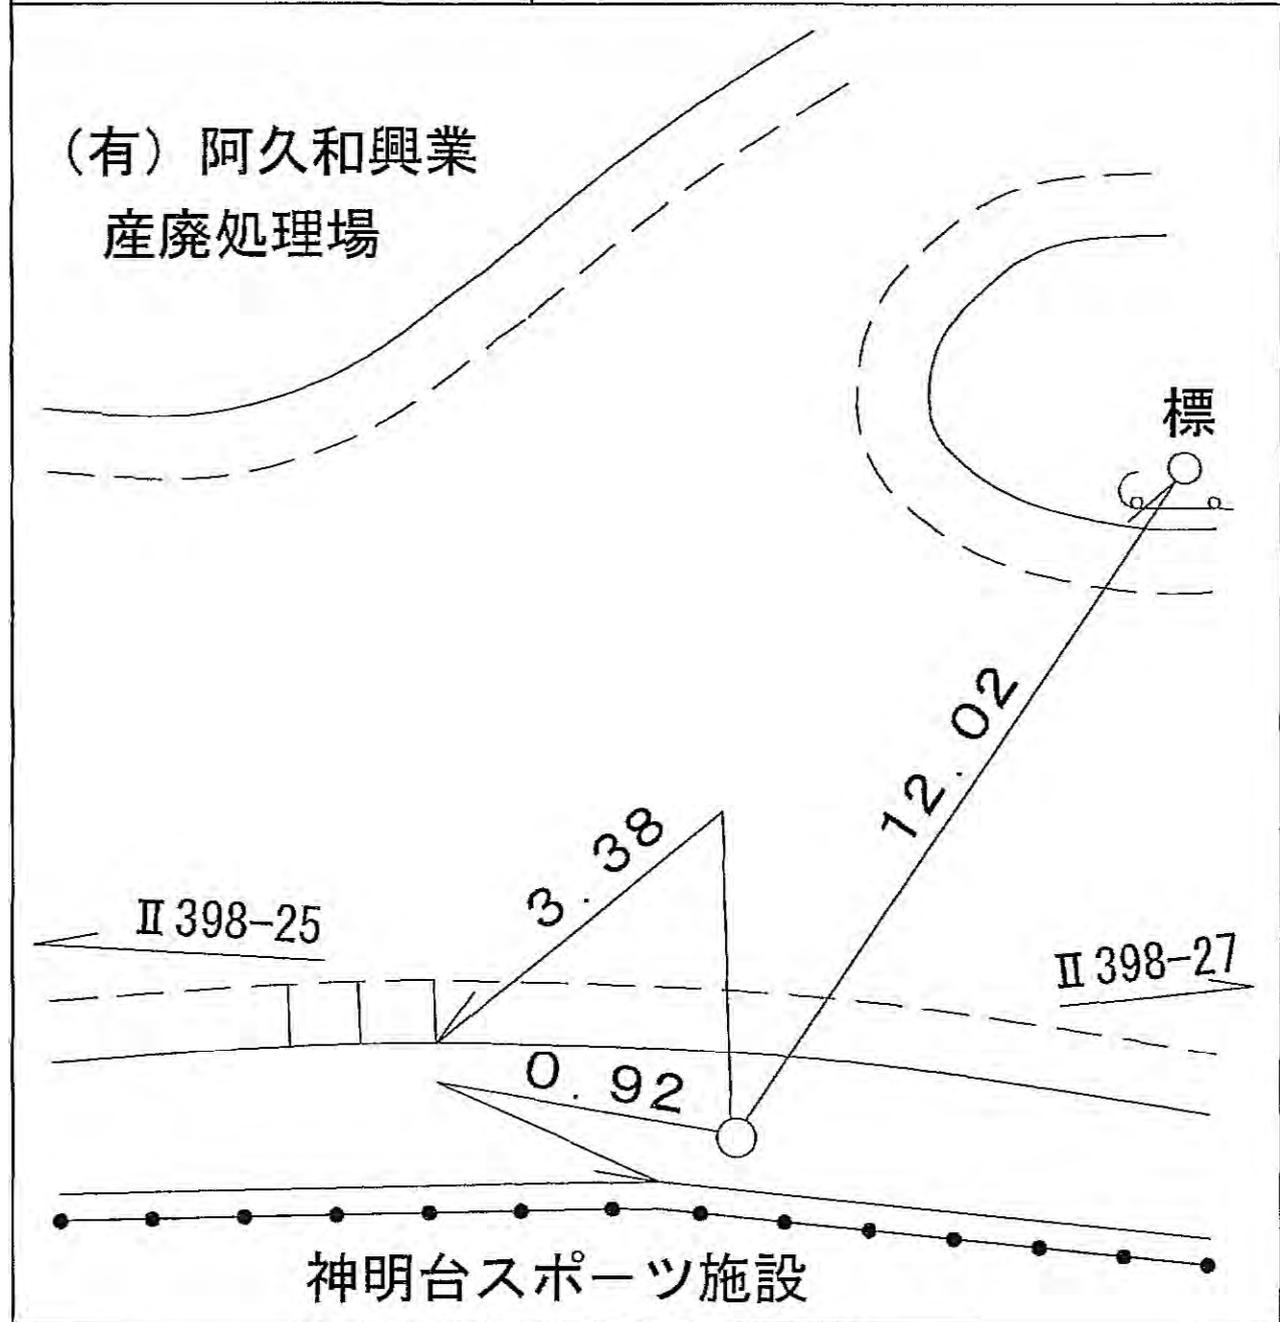

線番号	点番号	標識ノ種類	所在地
-----	-----	-------	-----

II 398	27	金属標 ・鋳・木杭	泉区新橋町一六四九番地先
--------	----	---	--------------

要 図	キザミ	
-----	-----	--

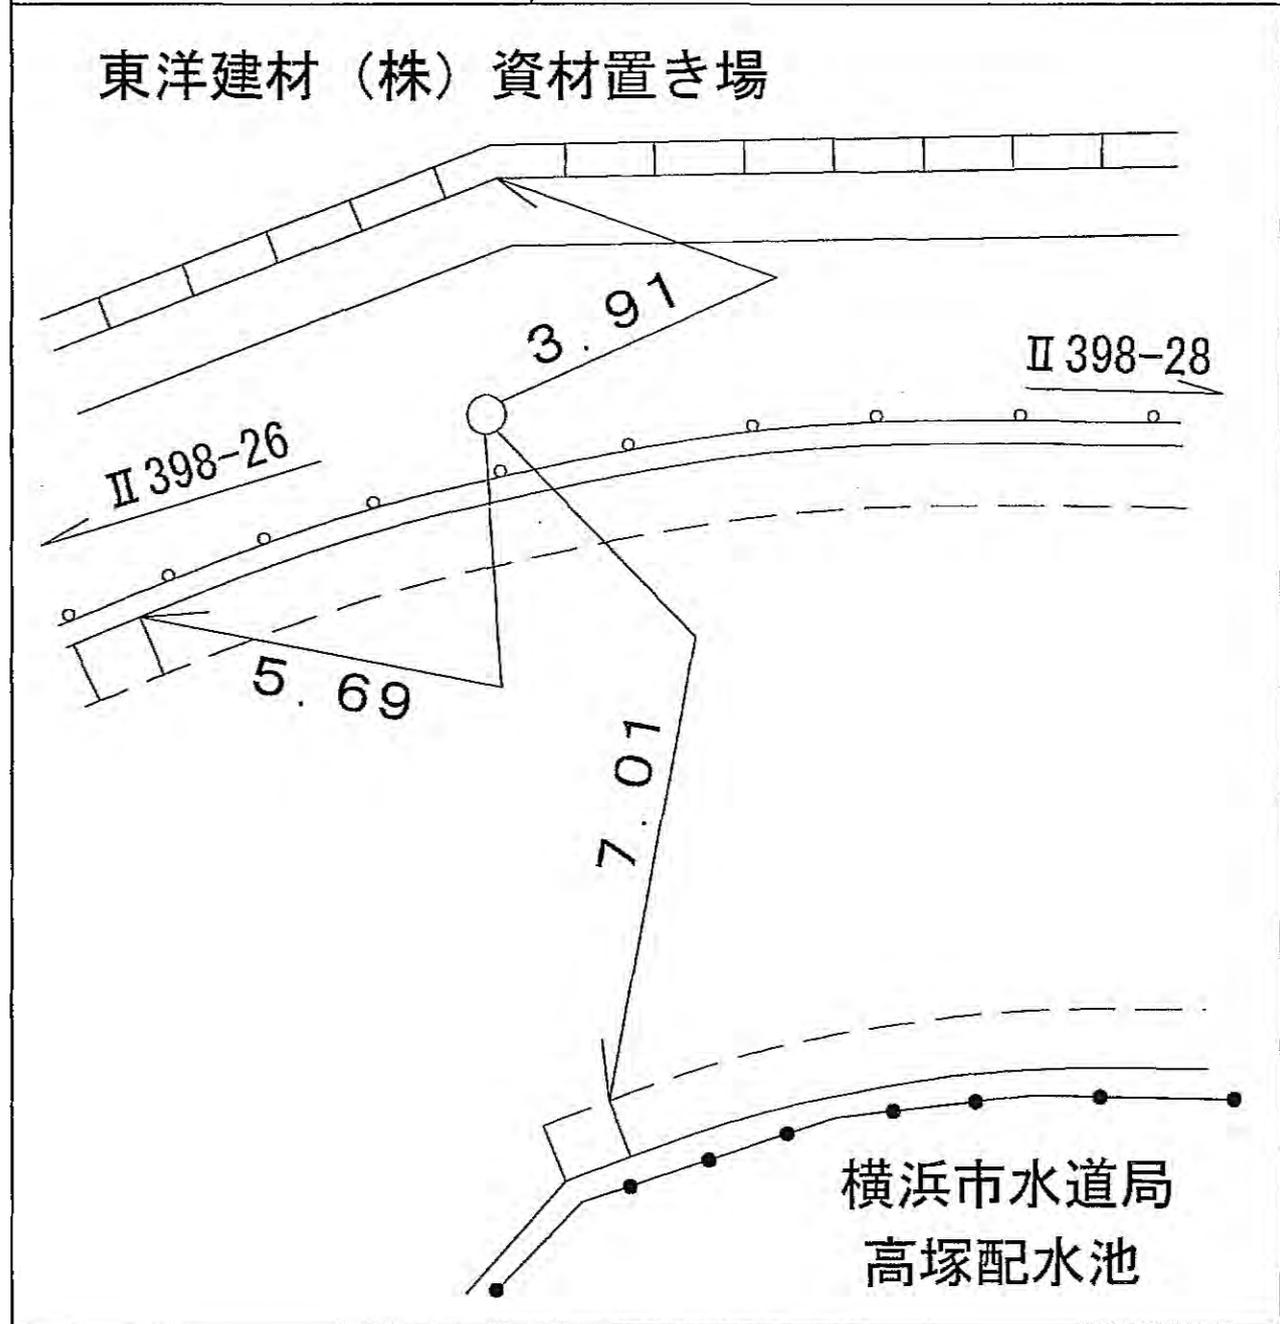


線番号	点番号	標識ノ種類	所在地
-----	-----	-------	-----


II398	28	金属標 ・鋳・木杭
-------	----	---

要 図	キザミ
-----	-----

旭区善部町一五一番地先

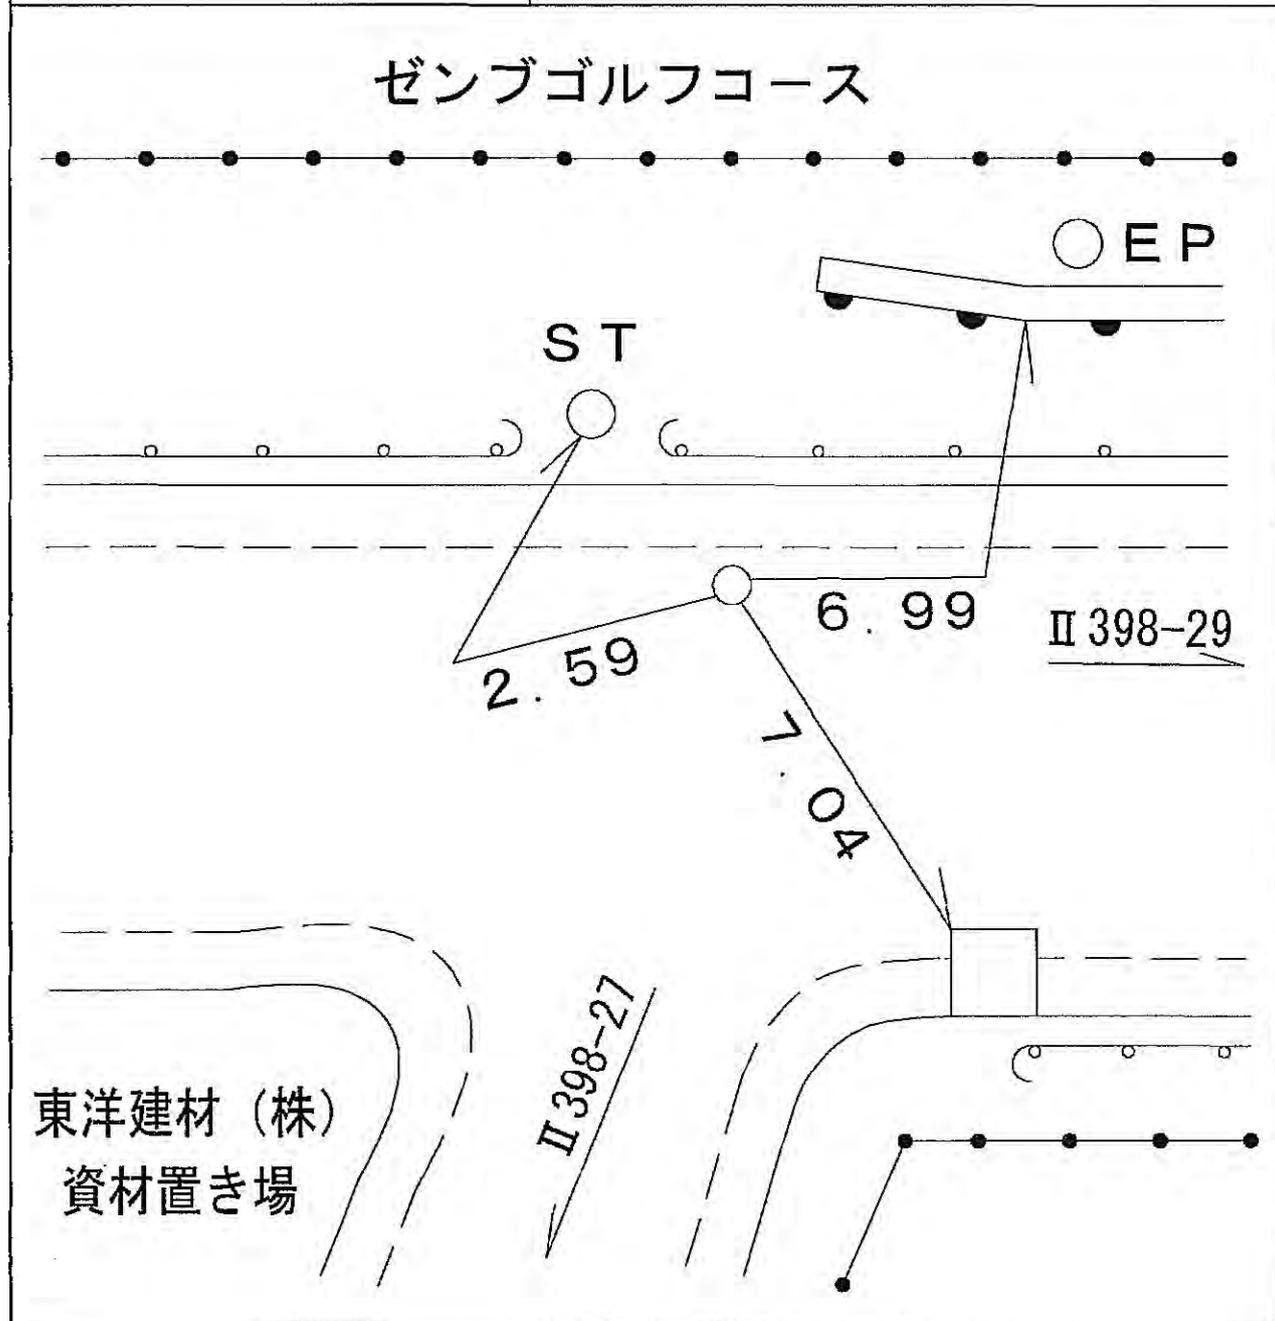

線番号	点番号	標識ノ種類	所在地
II 398	29	金属標 • 鋸 • 木杭 キザミ	泉区新橋町一六三〇番地先
要 図			

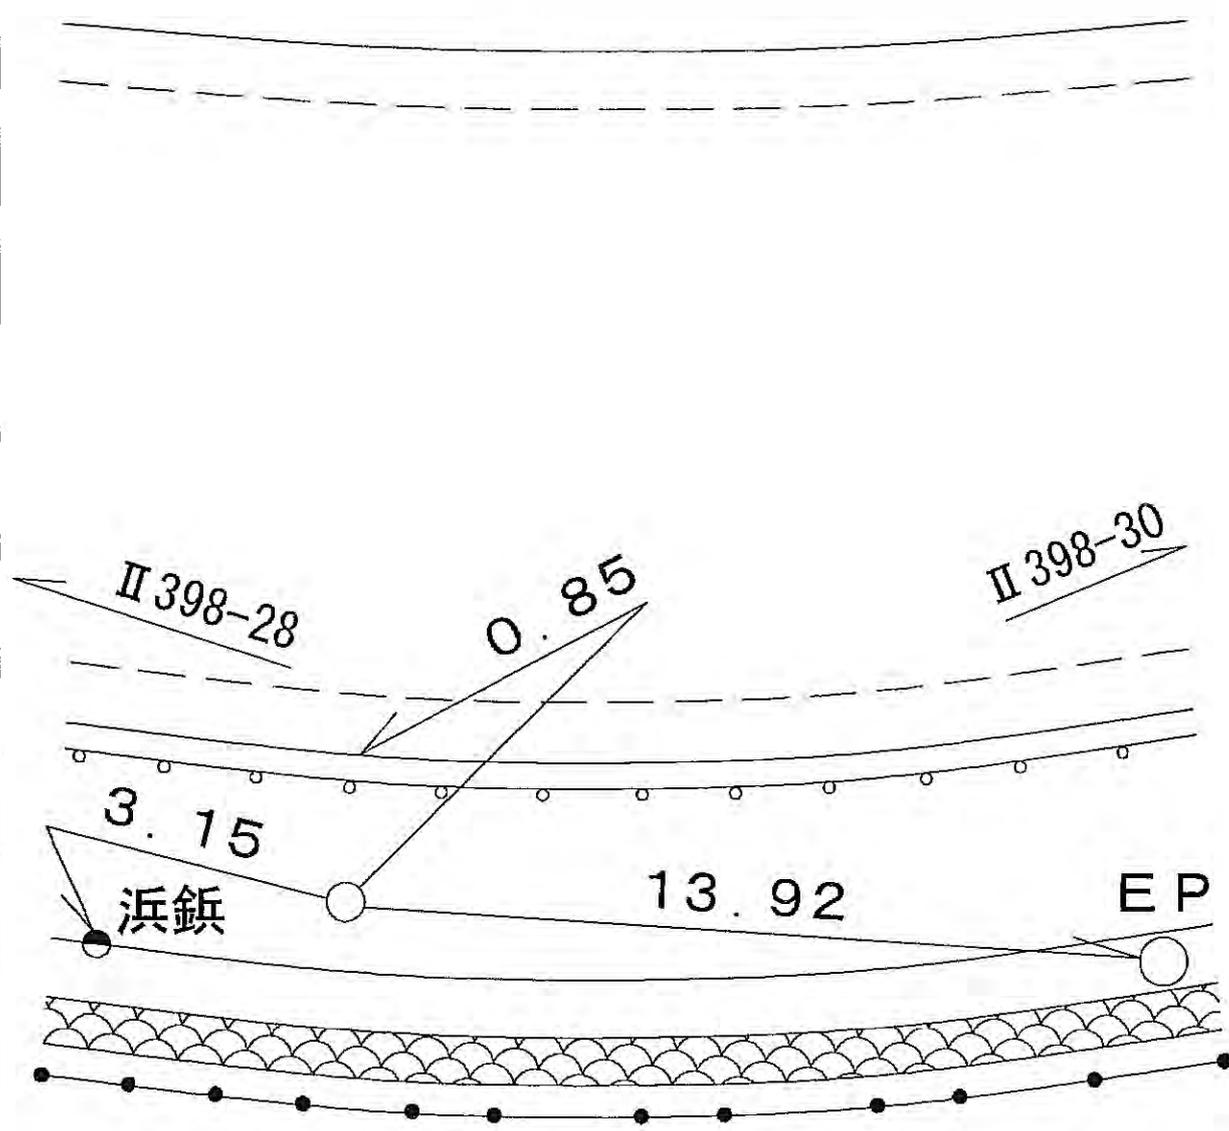


横浜市水道局 高塚配水池

線番号	点番号	標識ノ種類	所在地
-----	-----	-------	-----

II 398	30	金属標 ・鋳・木杭
--------	----	---

要 図	キザミ
-----	-----

旭区善部町一四〇番地先

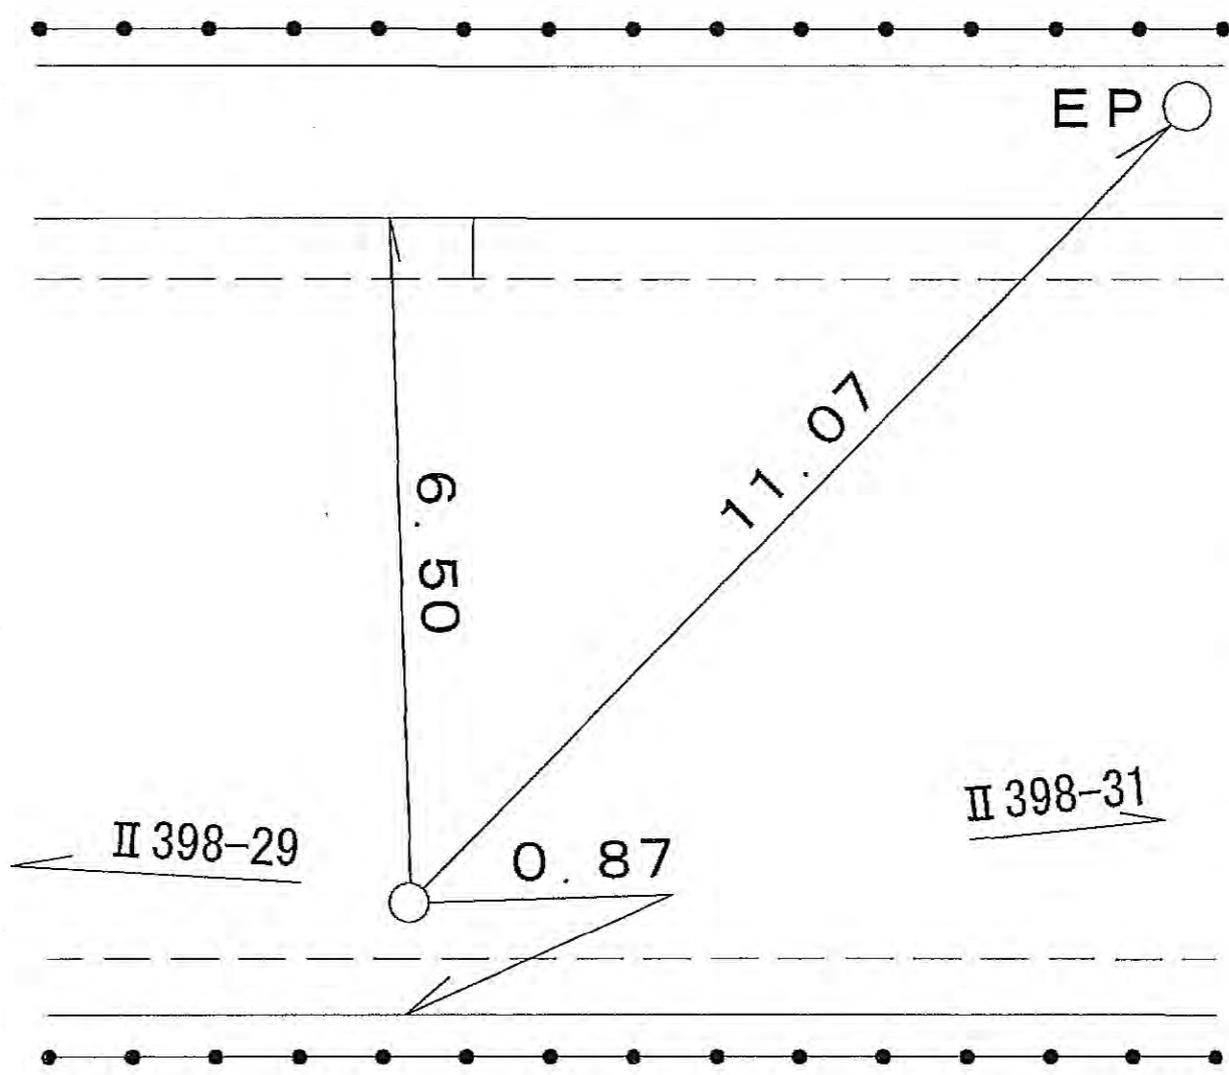


横浜市資源循環局神明台処分地

線番号	点番号	標識ノ種類	所在地
-----	-----	-------	-----

II 398	31	金属標 ・鋳・木杭	旭区善部町一三三番地先
--------	----	---	-------------


要 図	キザミ	
-----	-----	--

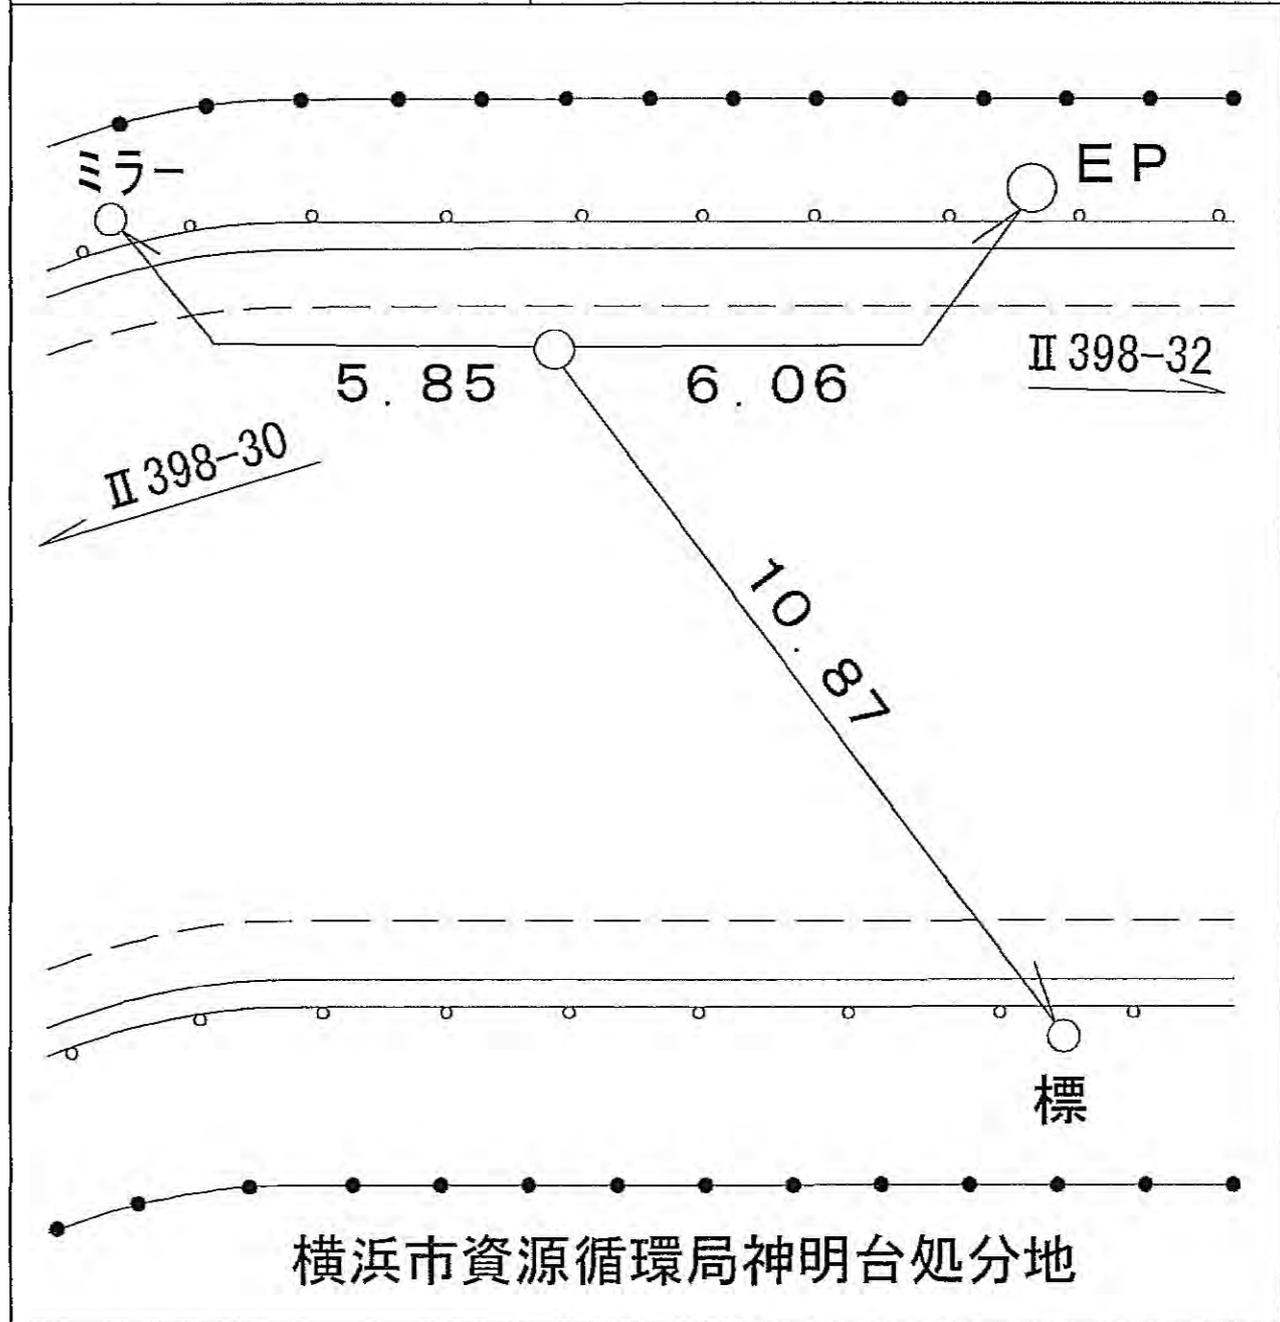

旭区善部町一三三番地先


線番号	点番号	標識ノ種類	所在地
II 398	32	金属標 • 鋸 • 木杭 キザミ	旭区善部町一三三番地先
要 図			

生駒建材 (株)

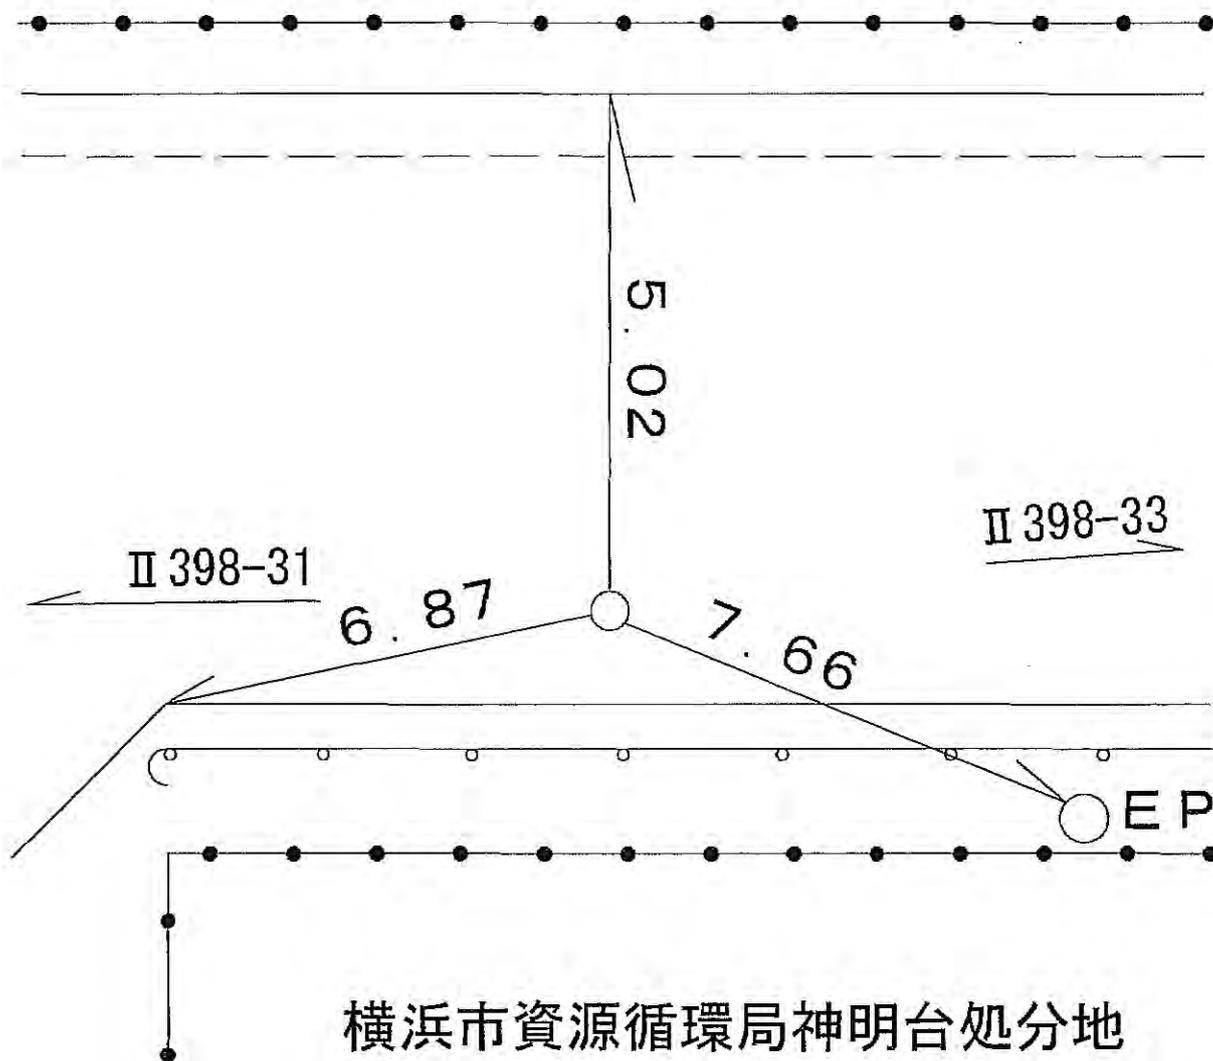


横浜市資源循環局神明台処分地

線番号	点番号	標識ノ種類	所在地
II 398	33	金属標 • 鋳 • 木杭 キザミ	旭区善部町一二九番地先
要 図			

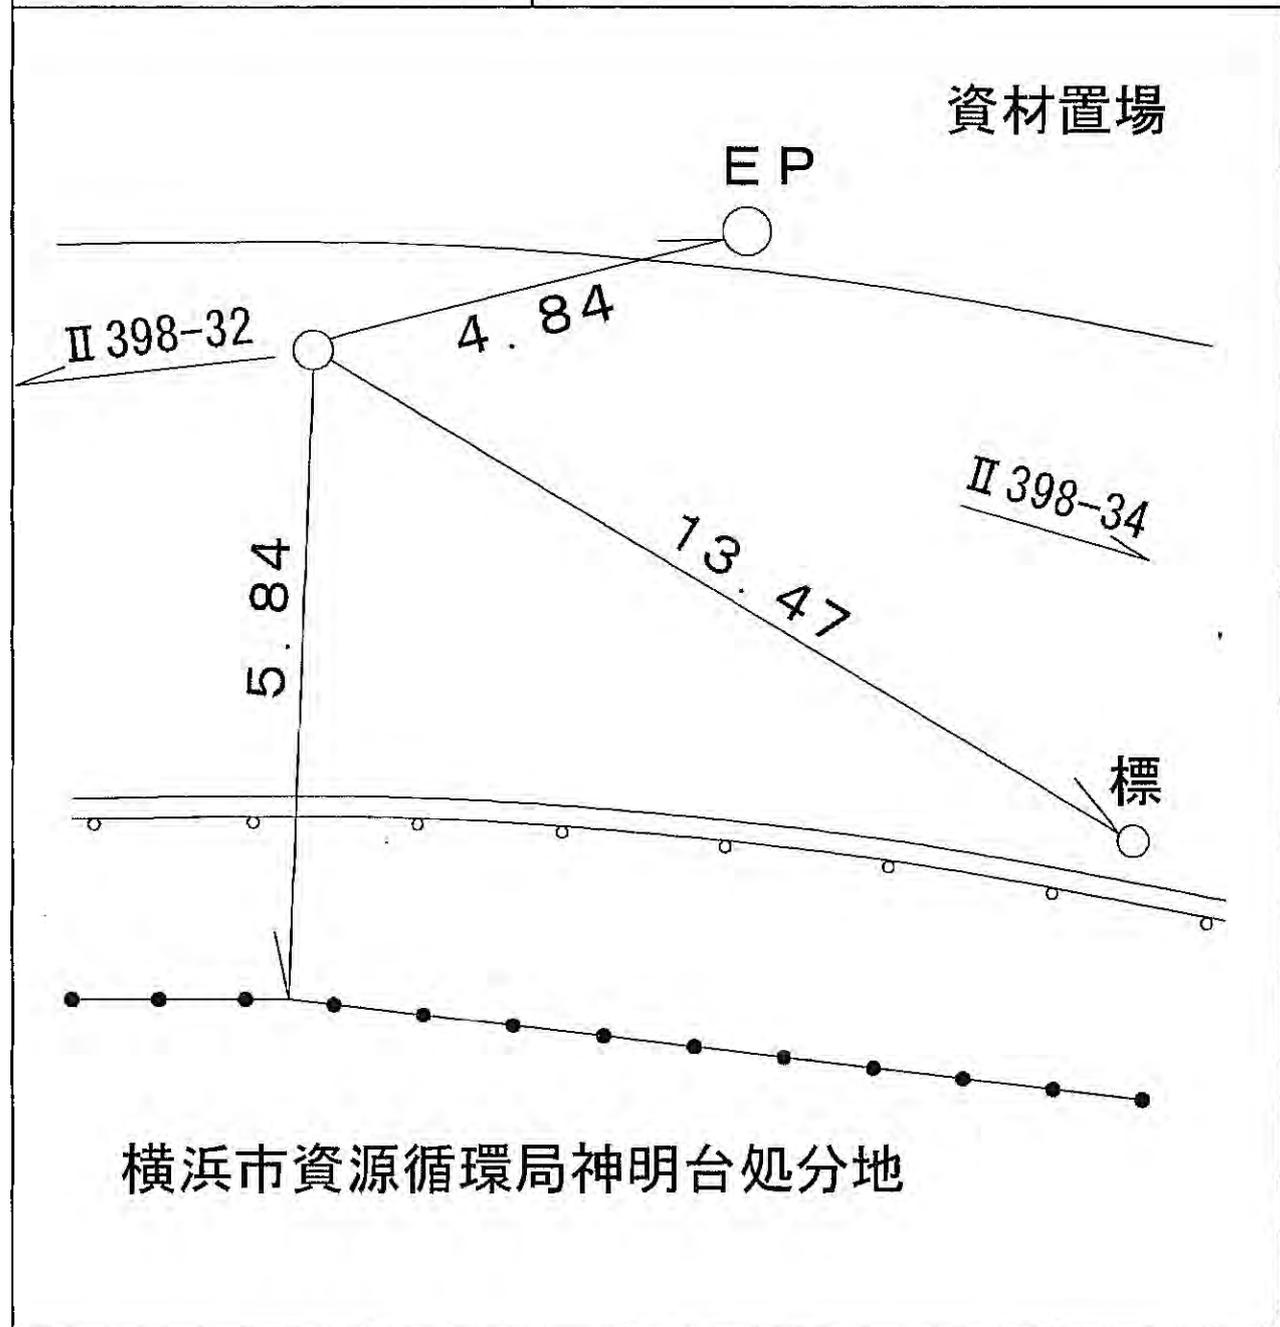

線番号	点番号	標識ノ種類	所在地
II 398	34	<div style="border: 1px solid black; border-radius: 50%; padding: 5px; display: inline-block;">金属標</div> ・鋳・木杭	旭区善部町一一九番地先
要 図		キザミ	

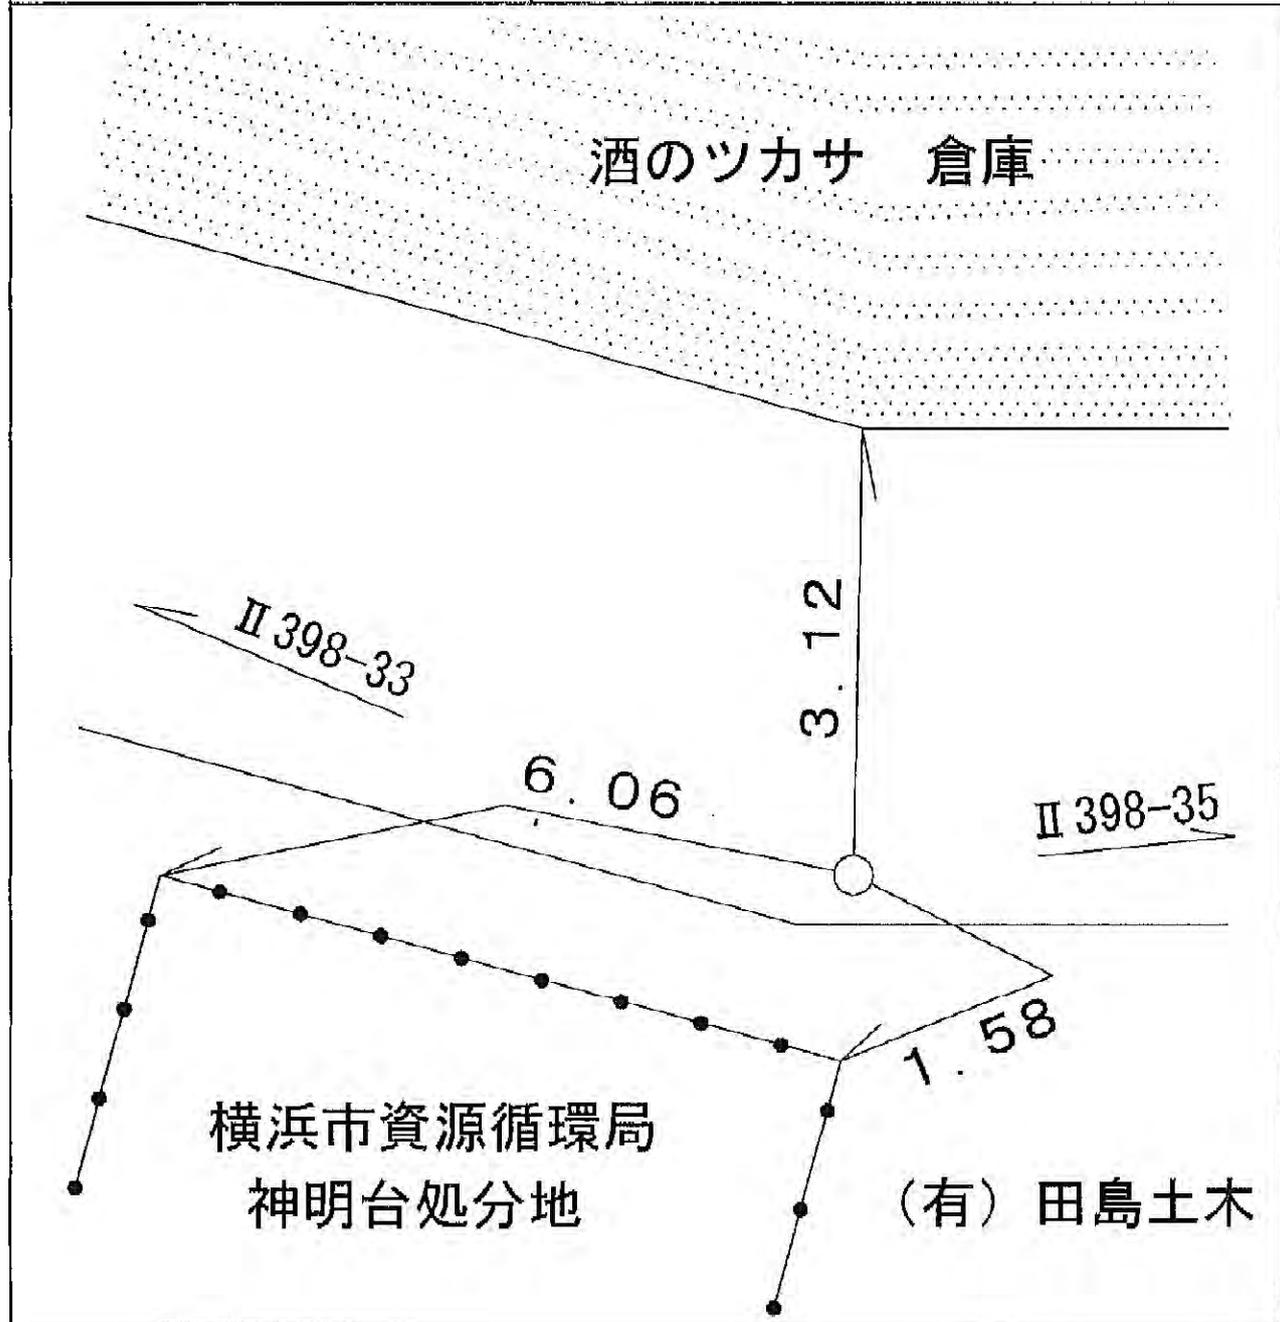


線番号	点番号	標識ノ種類	所在地
-----	-----	-------	-----

II 398	35	金属標 ・鋳・木杭
--------	----	---

要 図	キザミ
-----	-----


旭区善部町一二九番地先

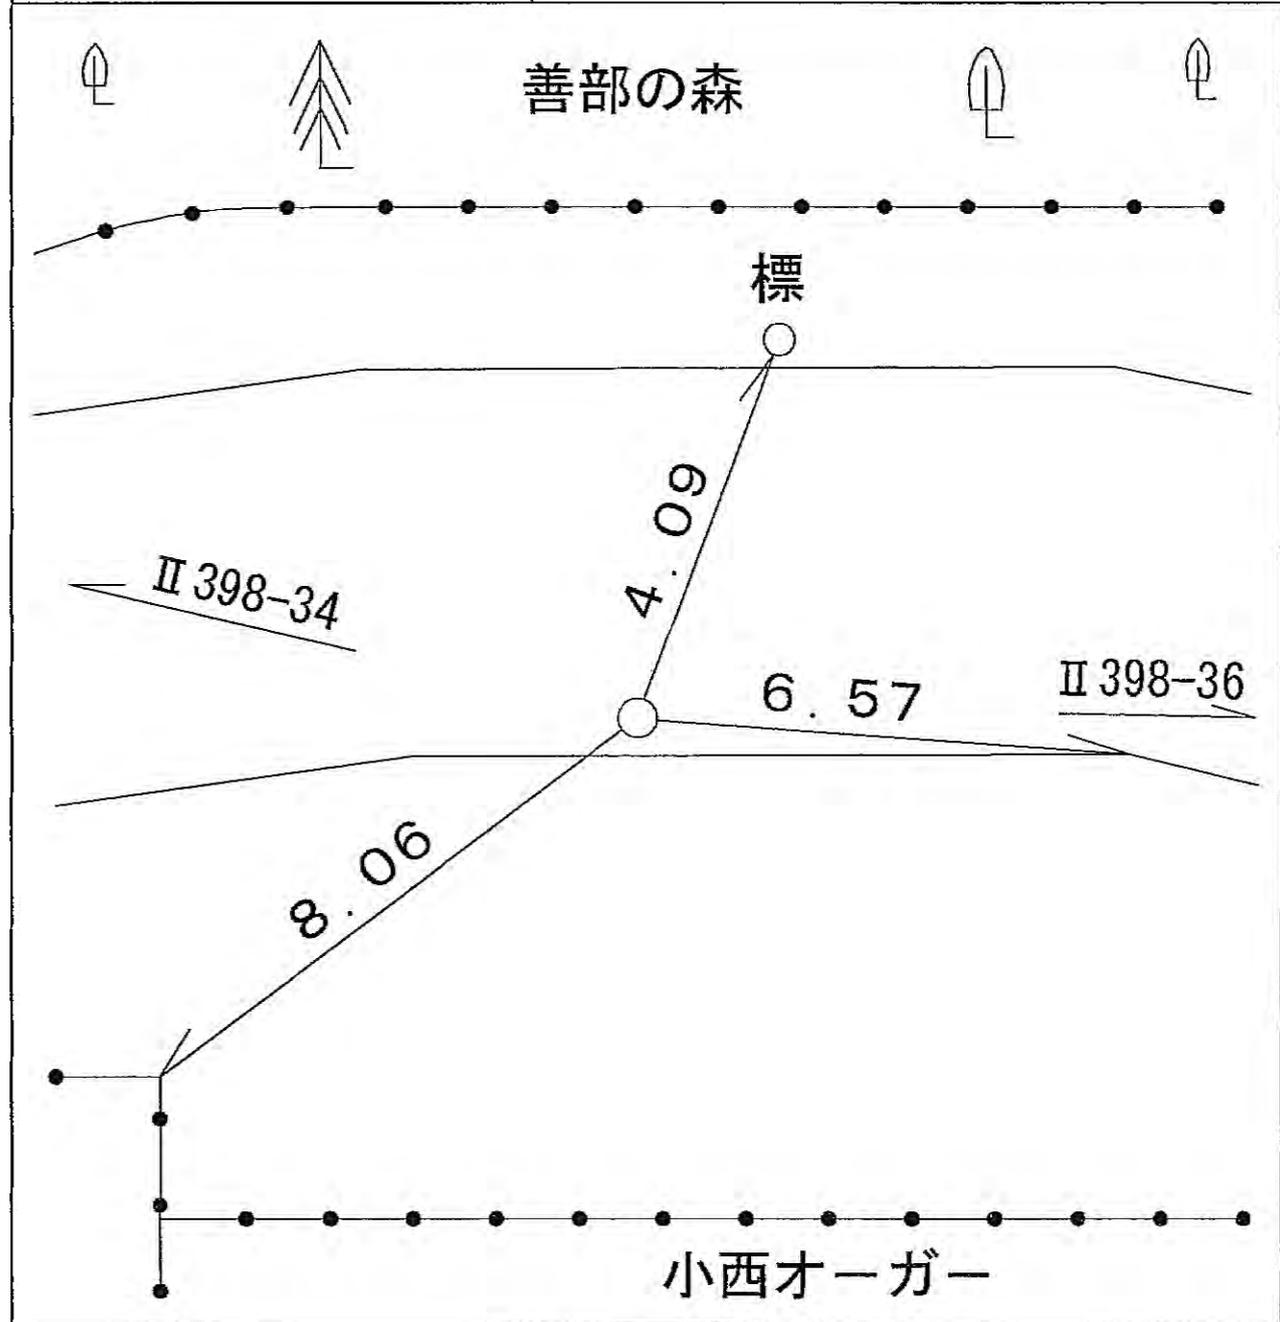

線番号	点番号	標識ノ種類	所在地
-----	-----	-------	-----

Ⅱ398	36	金属標・鋳・木杭	旭区善部町一二九番地先
------	----	----------	-------------


要 図	キザミ
-----	-----

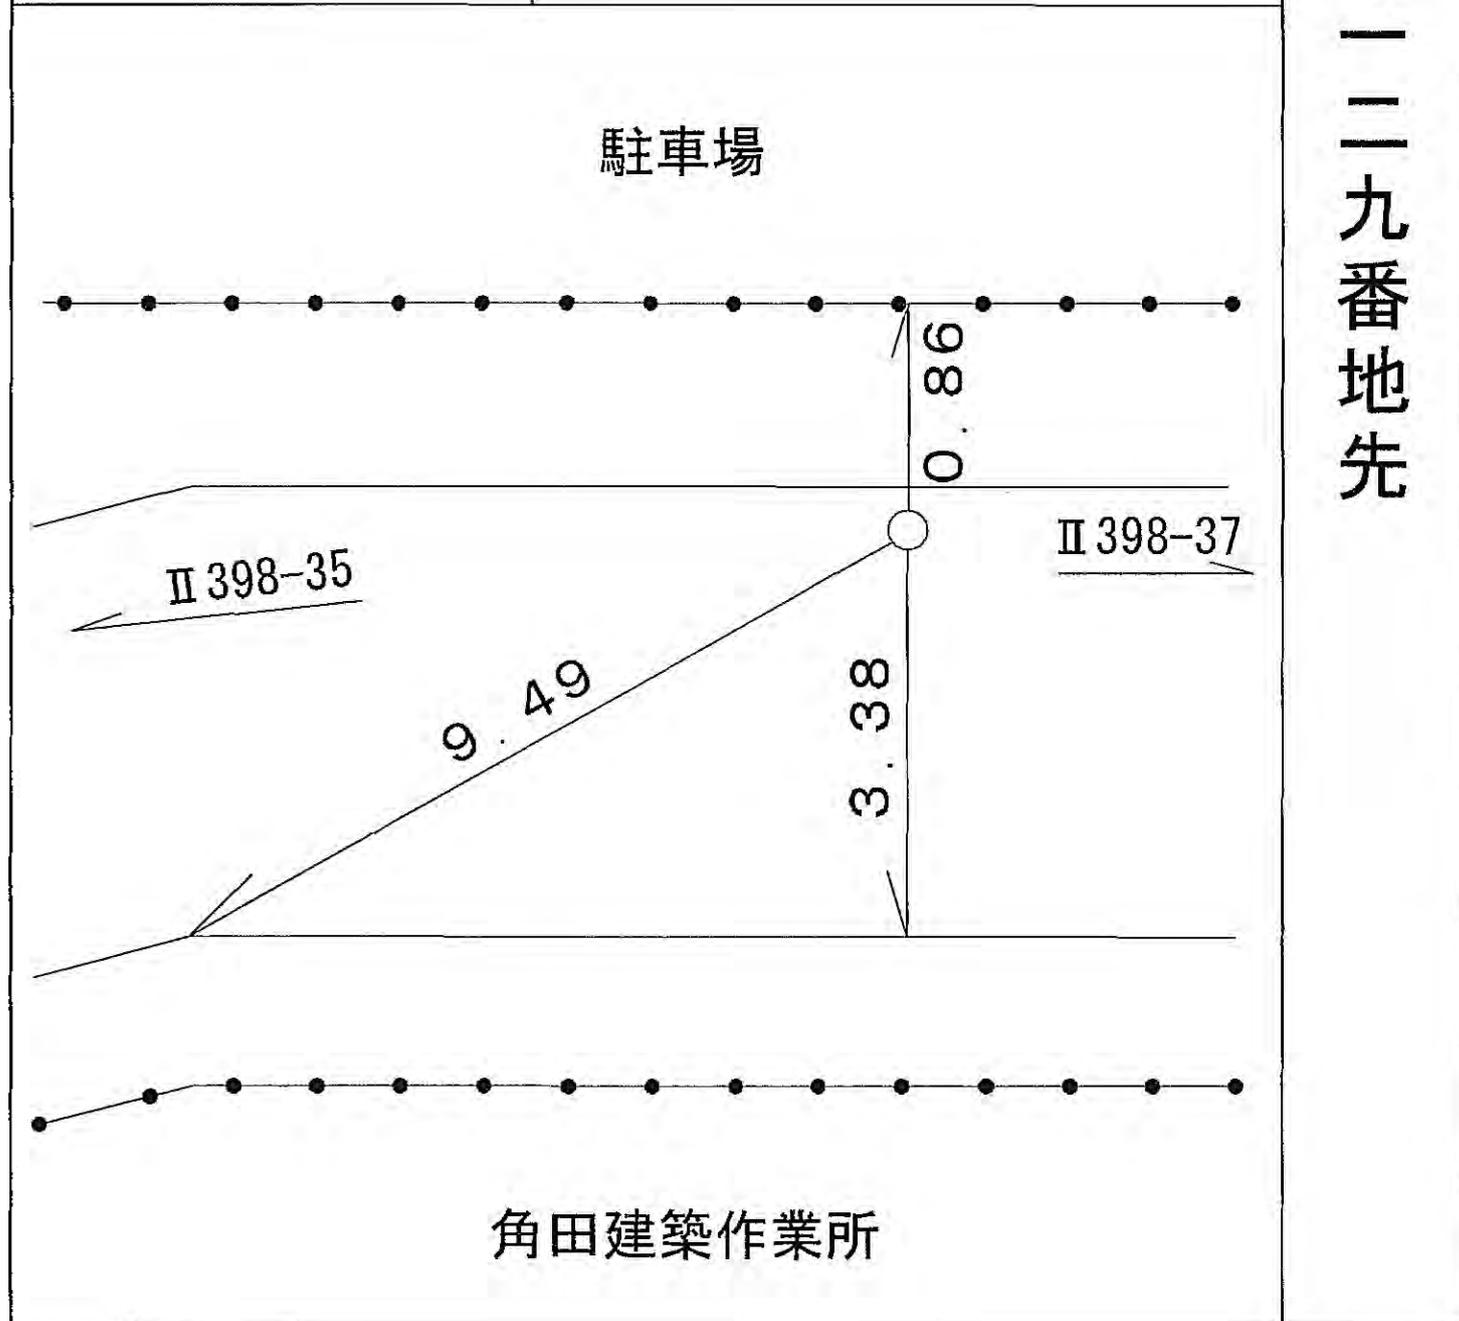

線番号	点番号	標識ノ種類	所在地
-----	-----	-------	-----

II 398	37	金属標 ・鋳・木杭
--------	----	---

要 図	キザミ
-----	-----

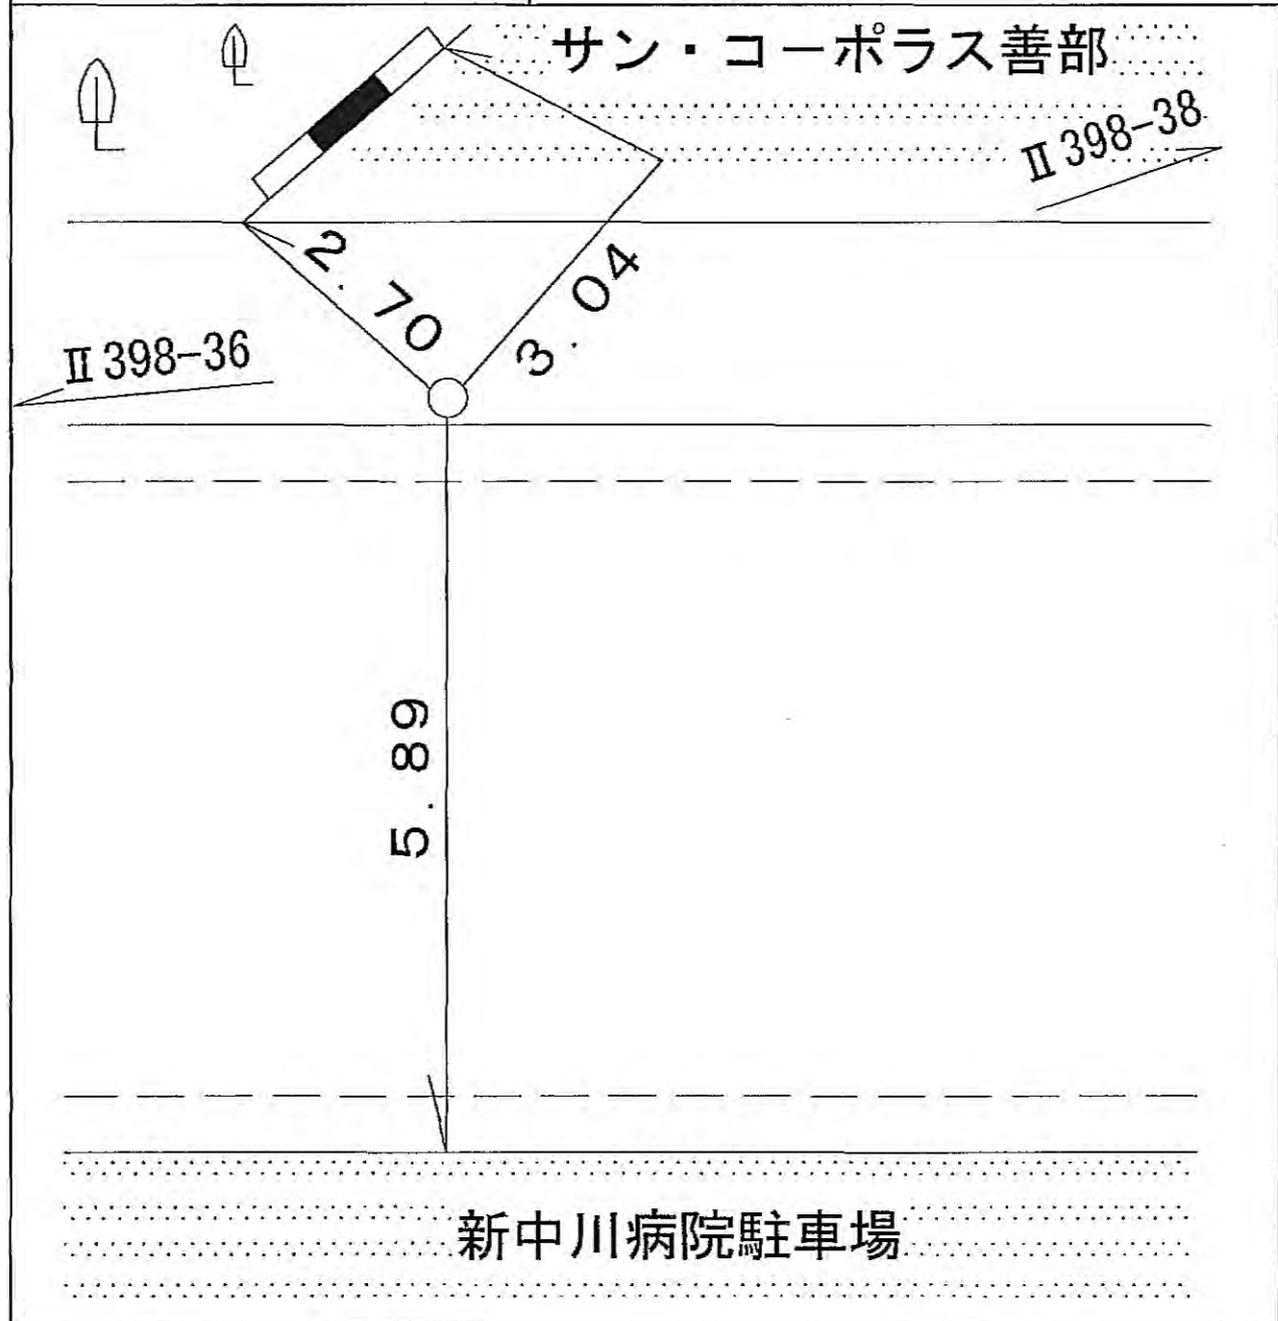

旭区善部町一一七番地先

線番号	点番号	標識ノ種類	所在地
Ⅱ398	38	<div style="border: 1px solid black; border-radius: 50%; padding: 5px; display: inline-block;">金属標</div> ・鋌・木杭	旭区善部町一一七番地先
要 図		キザミ	

