

所在地

旭区若葉台四丁目30番地先

標識ノ種類

金属標。鋏。木杭

点番号


1

線番号

II 500

キザミ

要 図

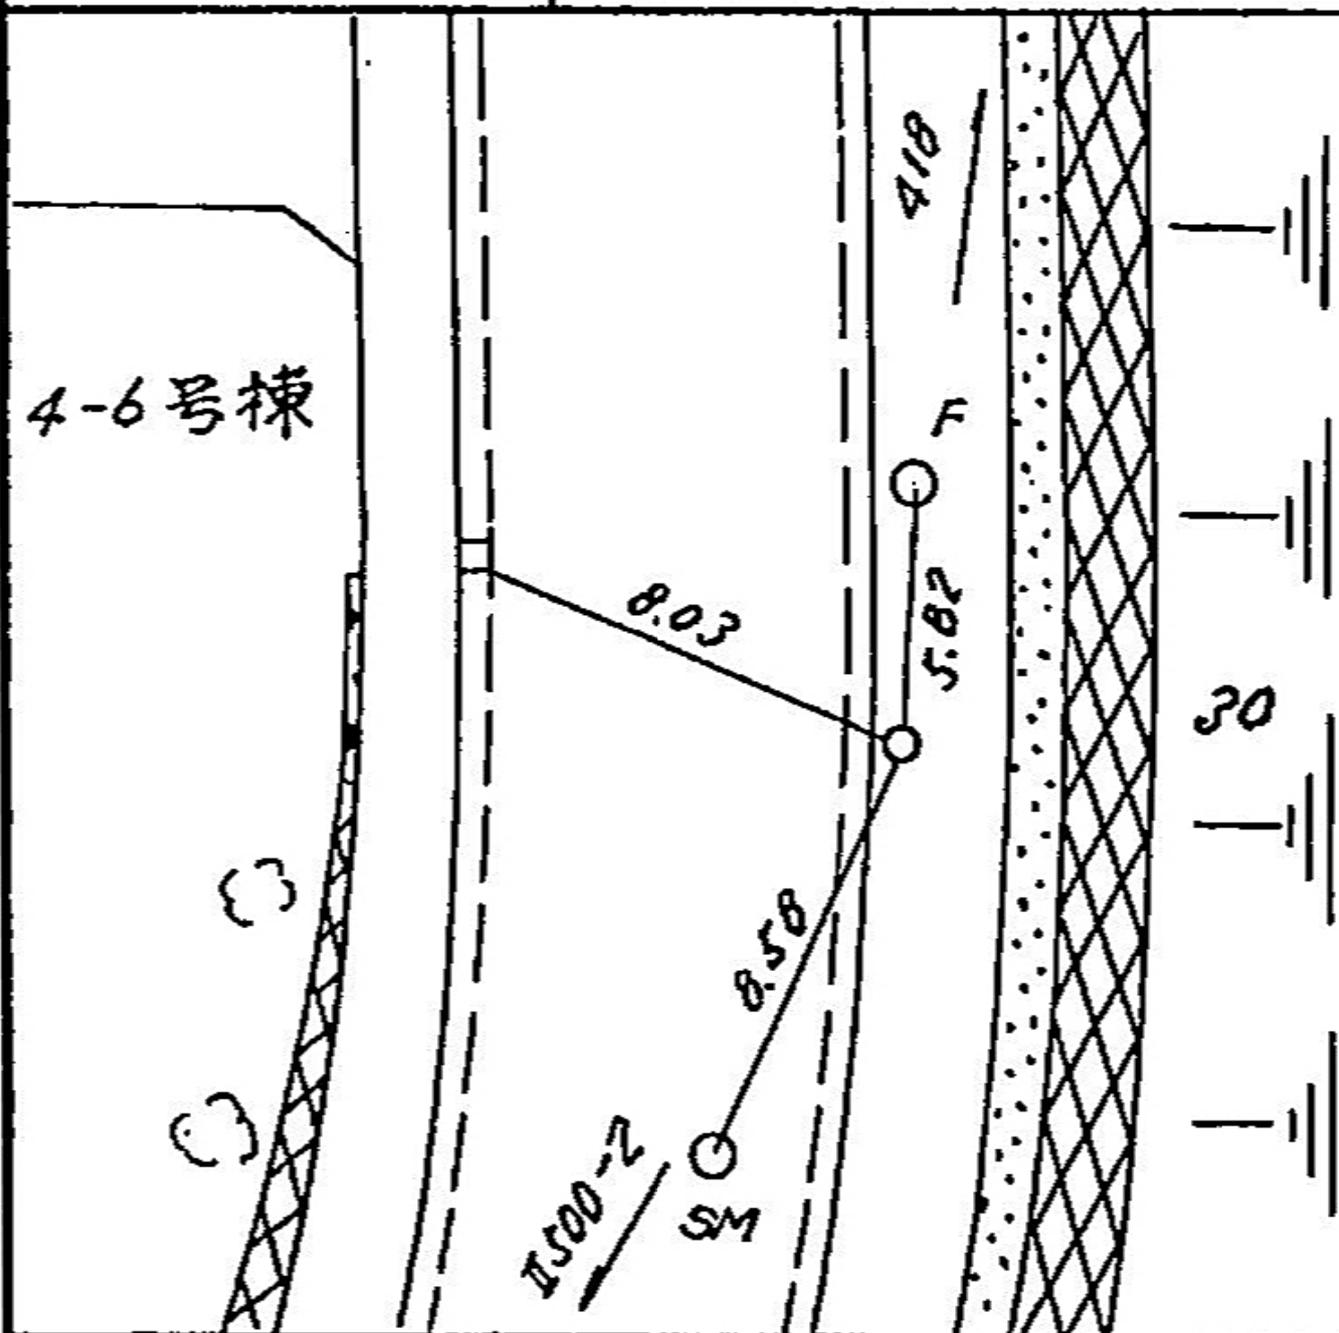

所在地

旭区若葉台四丁目7-3番地先

標識ノ種類

金属標。鋳。木杭

点番号

2


線番号

II 500

要

図

キザミ

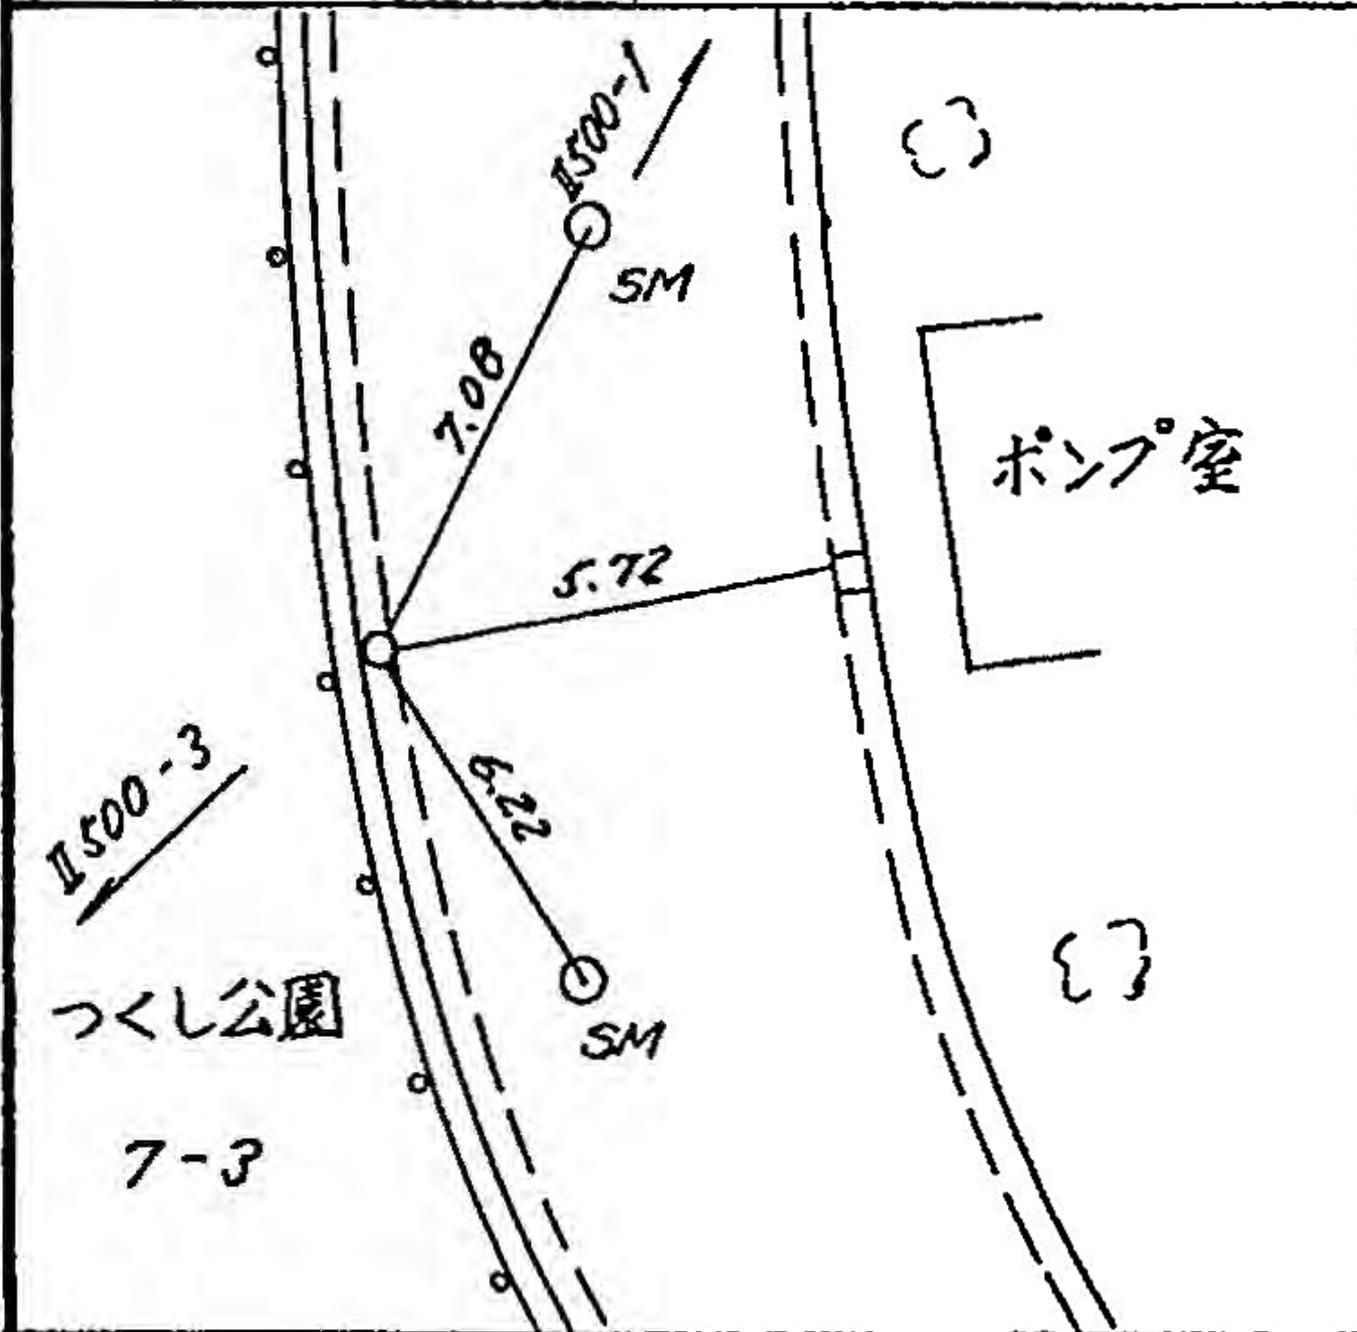

所在地

旭区若葉台四丁目8番地先

標識ノ種類

金属標。鋏。木杭

点番号

3


線番号

Ⅱ500

キザミ

要

図

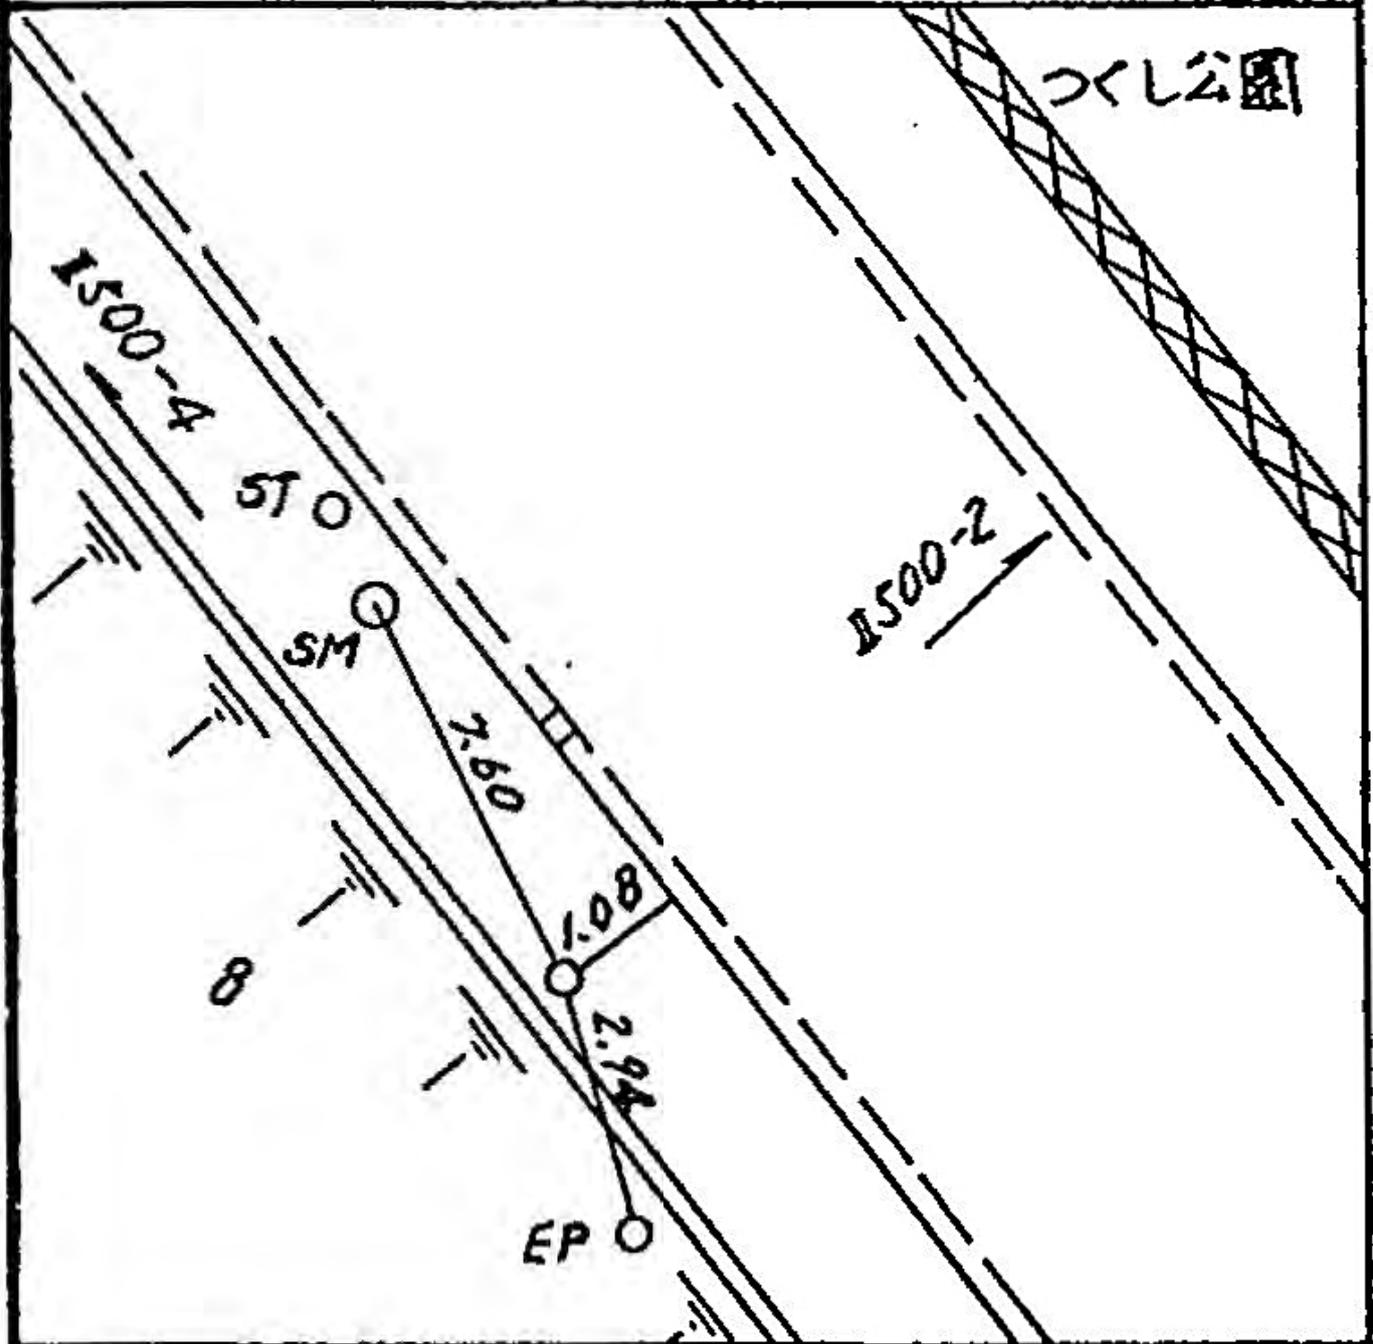

所在地

旭区葉台四丁目
9-2
番地先

標識ノ種類

金属標。鋏。木杭

キザミ


点番号

4

線番号

II 500

要 図

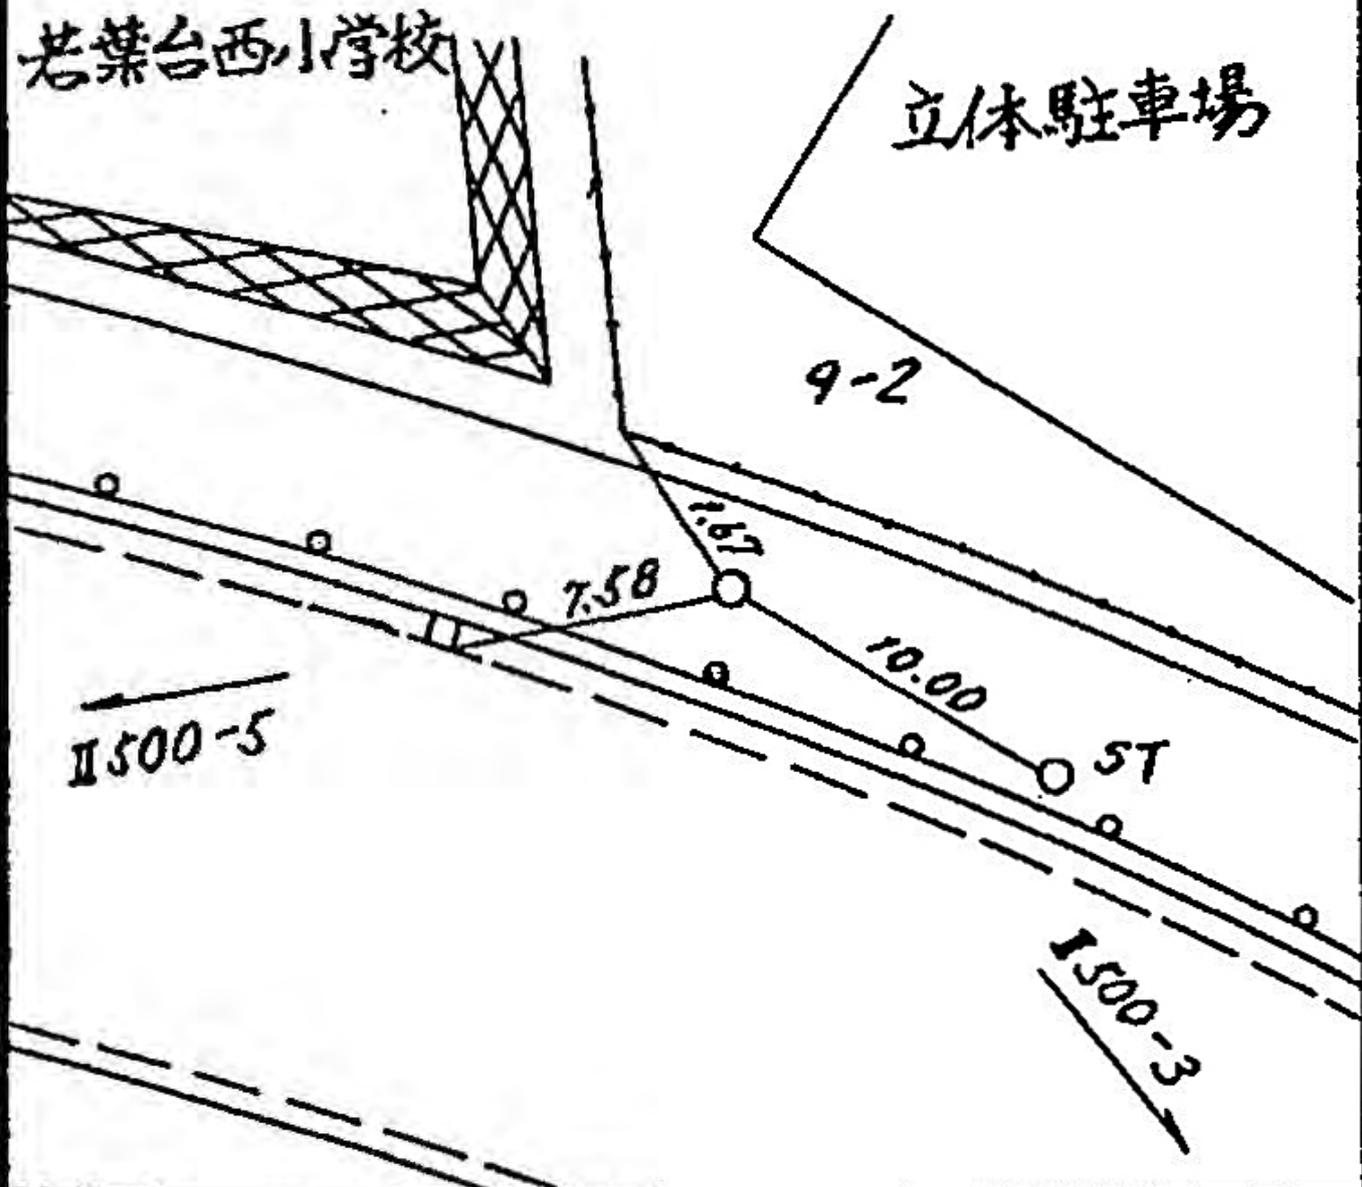

所在地

旭区若葉台四丁目10番地先

標識ノ種類

金属標。鋏。木杭

キザミ

点番号


5

線番号

II 500

要 図

若葉台西小学校

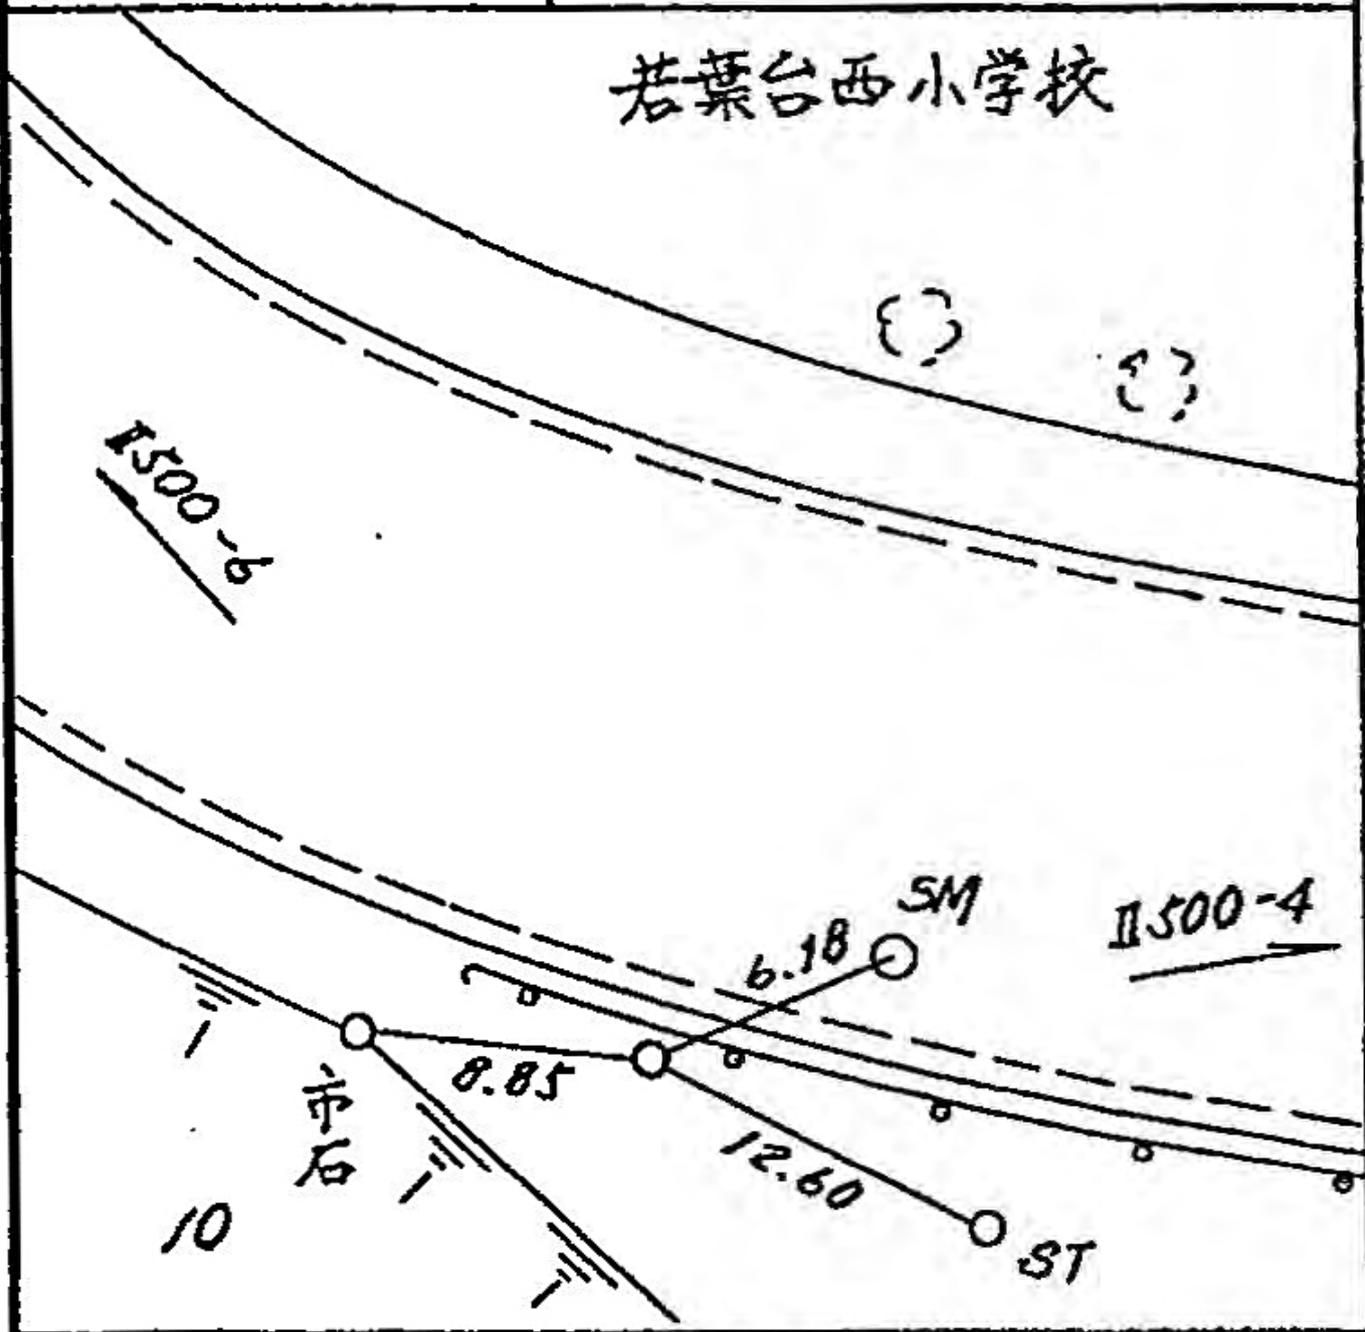

所在地

旭区若葉台四丁目 11-1 番地先

標識ノ種類

金属標。鋌。木杭

キザミ

点番号

6


線番号

Ⅱ500

要 図

若葉台西中学校

11-1

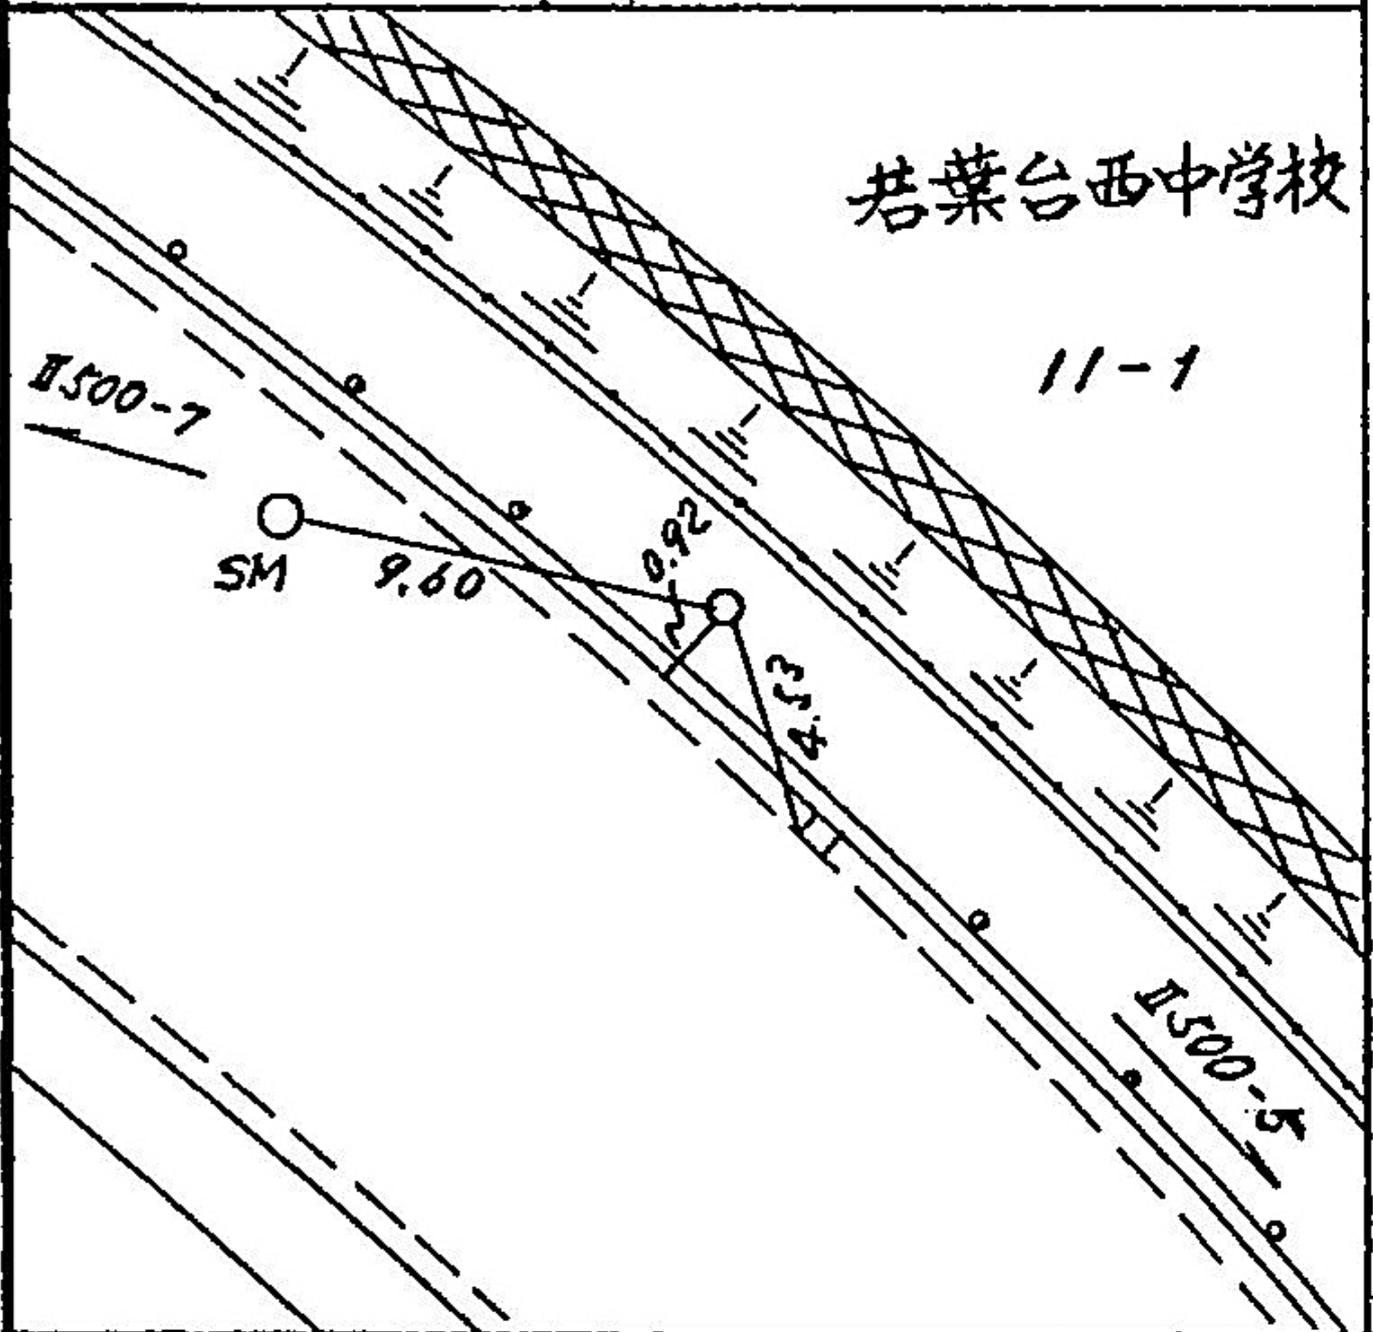

所在地

緑区長津田町
5302
番地先

標識ノ種類

金属標。鋌。木杭

キザミ


点番号

8

線番号

II 500


要 図

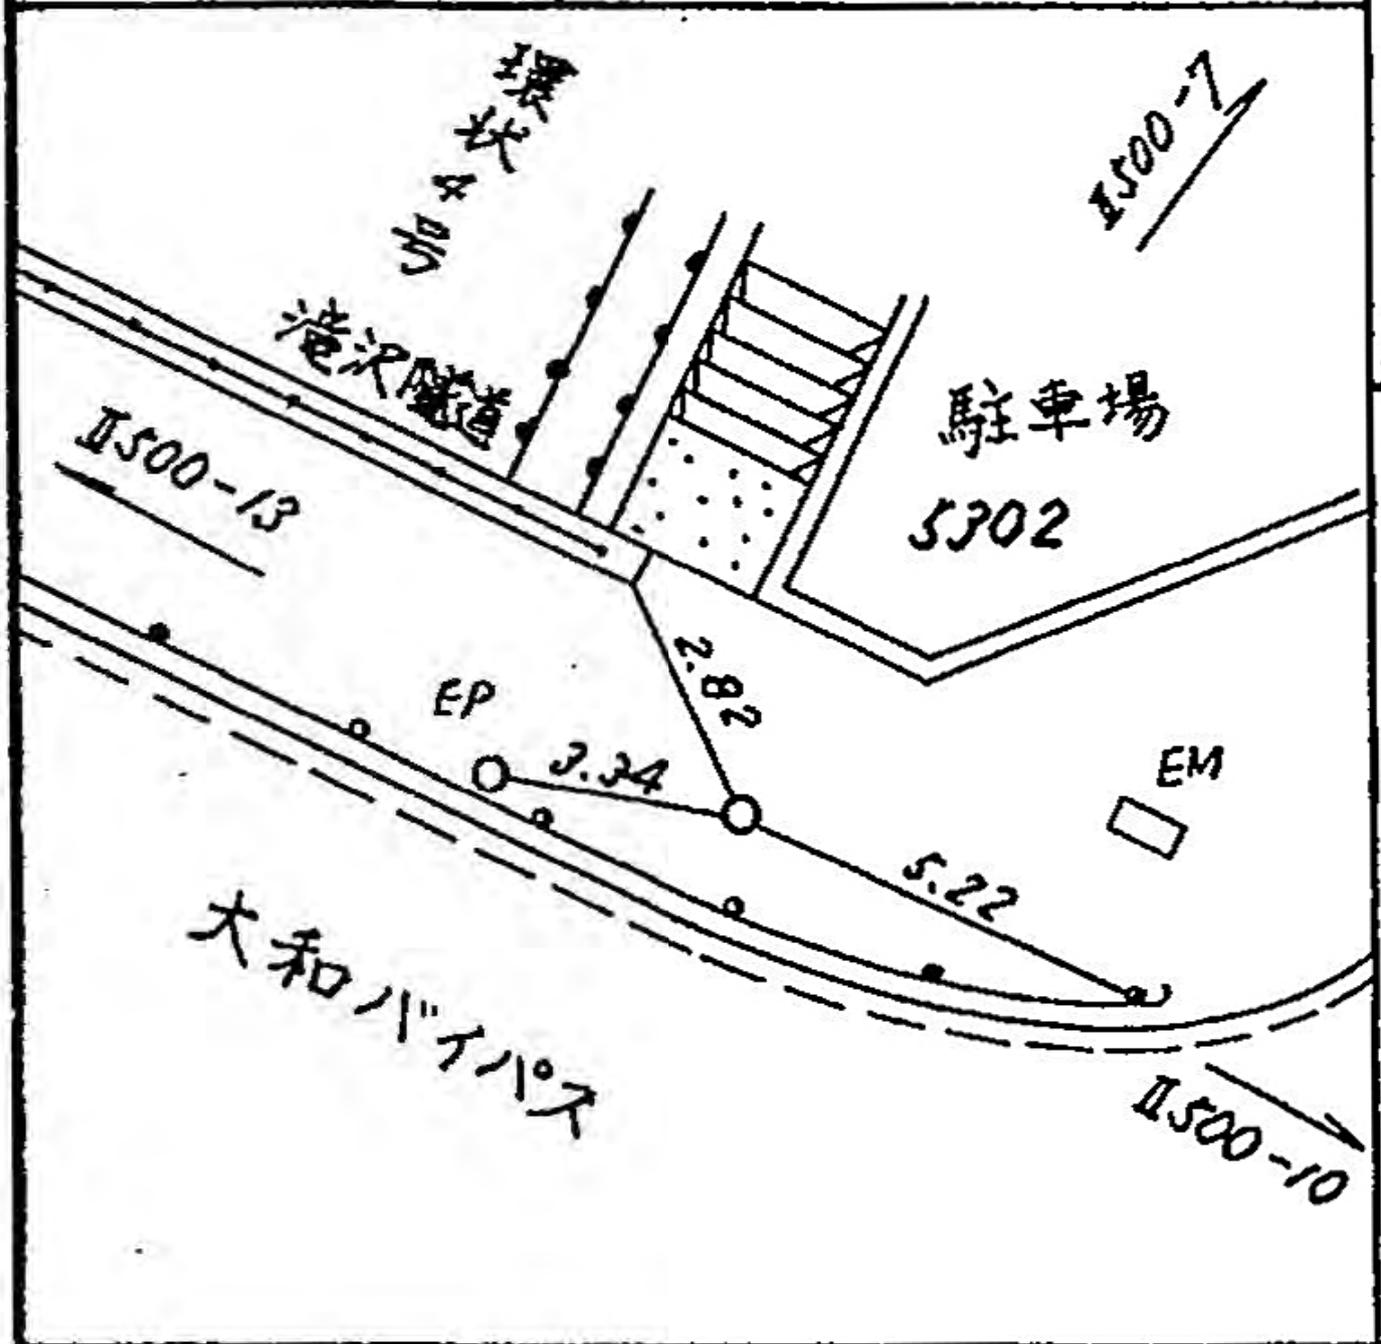

線番号	点番号	標識ノ種類	所在地
-----	-----	-------	-----

Ⅱ500	9	金属標 。鋌。木杭	旭区上川井町
------	---	--	--------

要 図	キザミ	2448
-----	-----	------

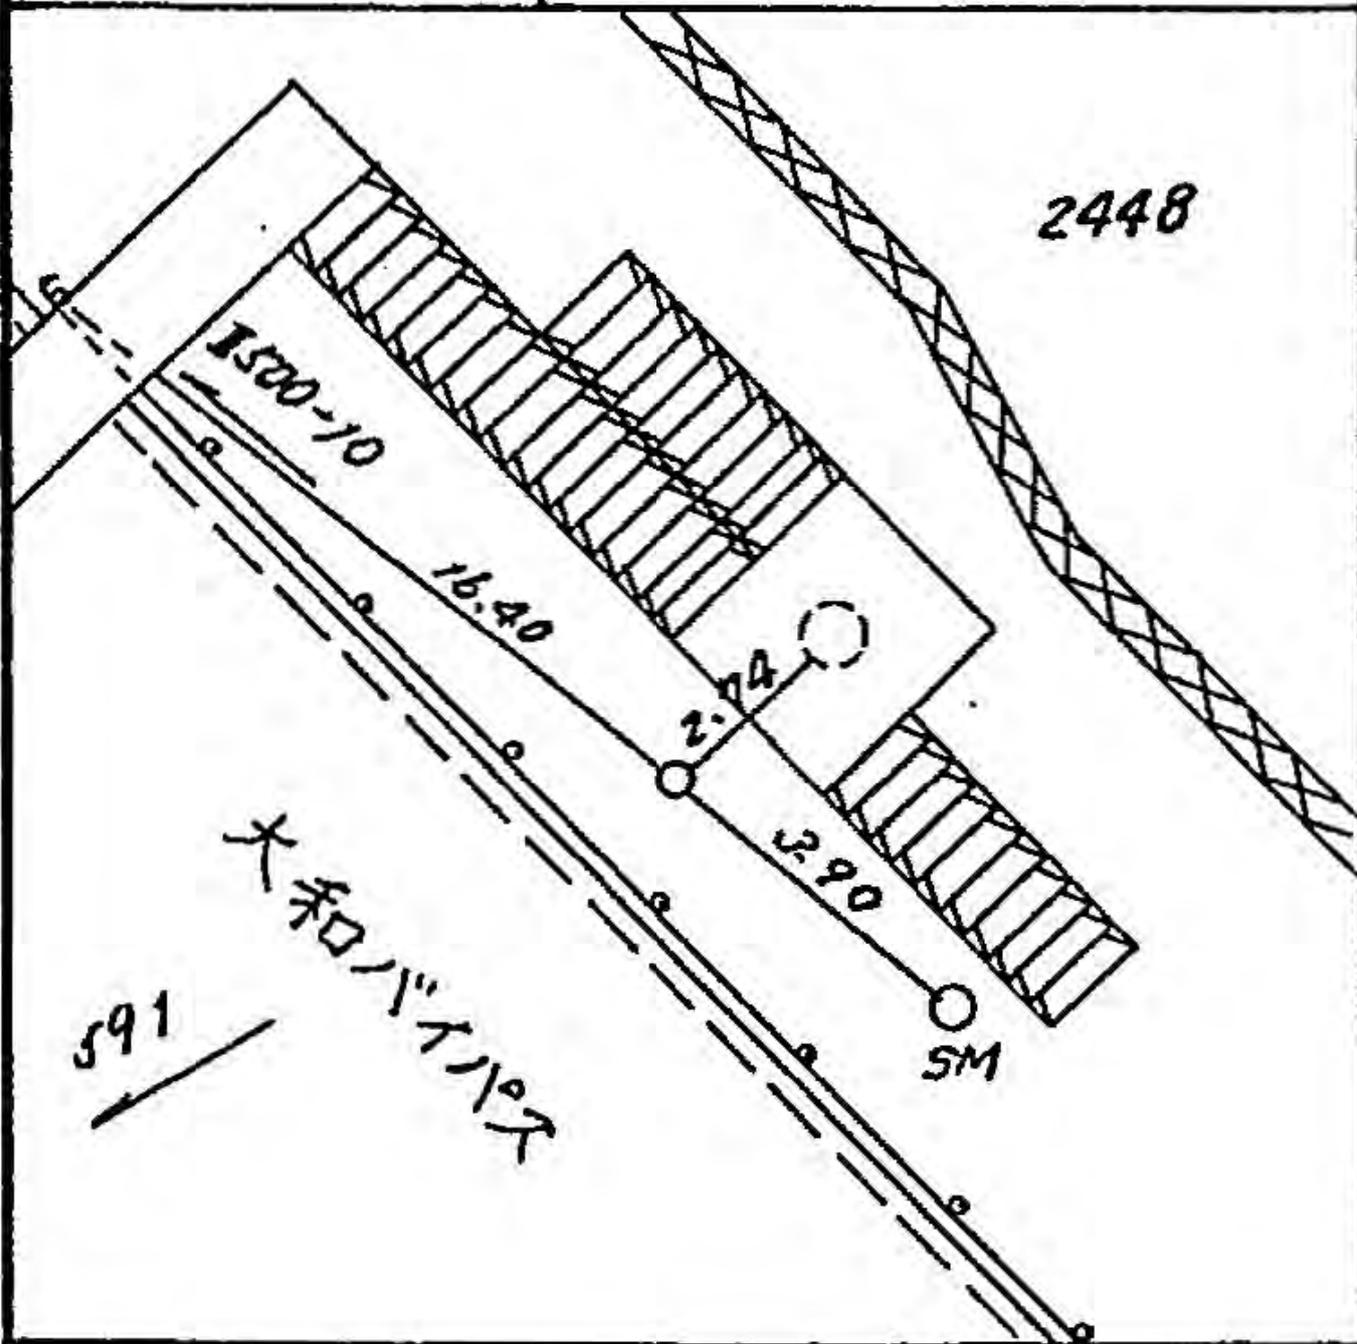


旭区上川井町
2448
番地先

線番号	点番号	標識ノ種類	所在地
-----	-----	-------	-----

II 500	10	金属標 。鋌。木杭	旭区上川井町 2450 番地先
--------	----	------------------	-----------------------

要 図	キザミ	
-----	-----	--

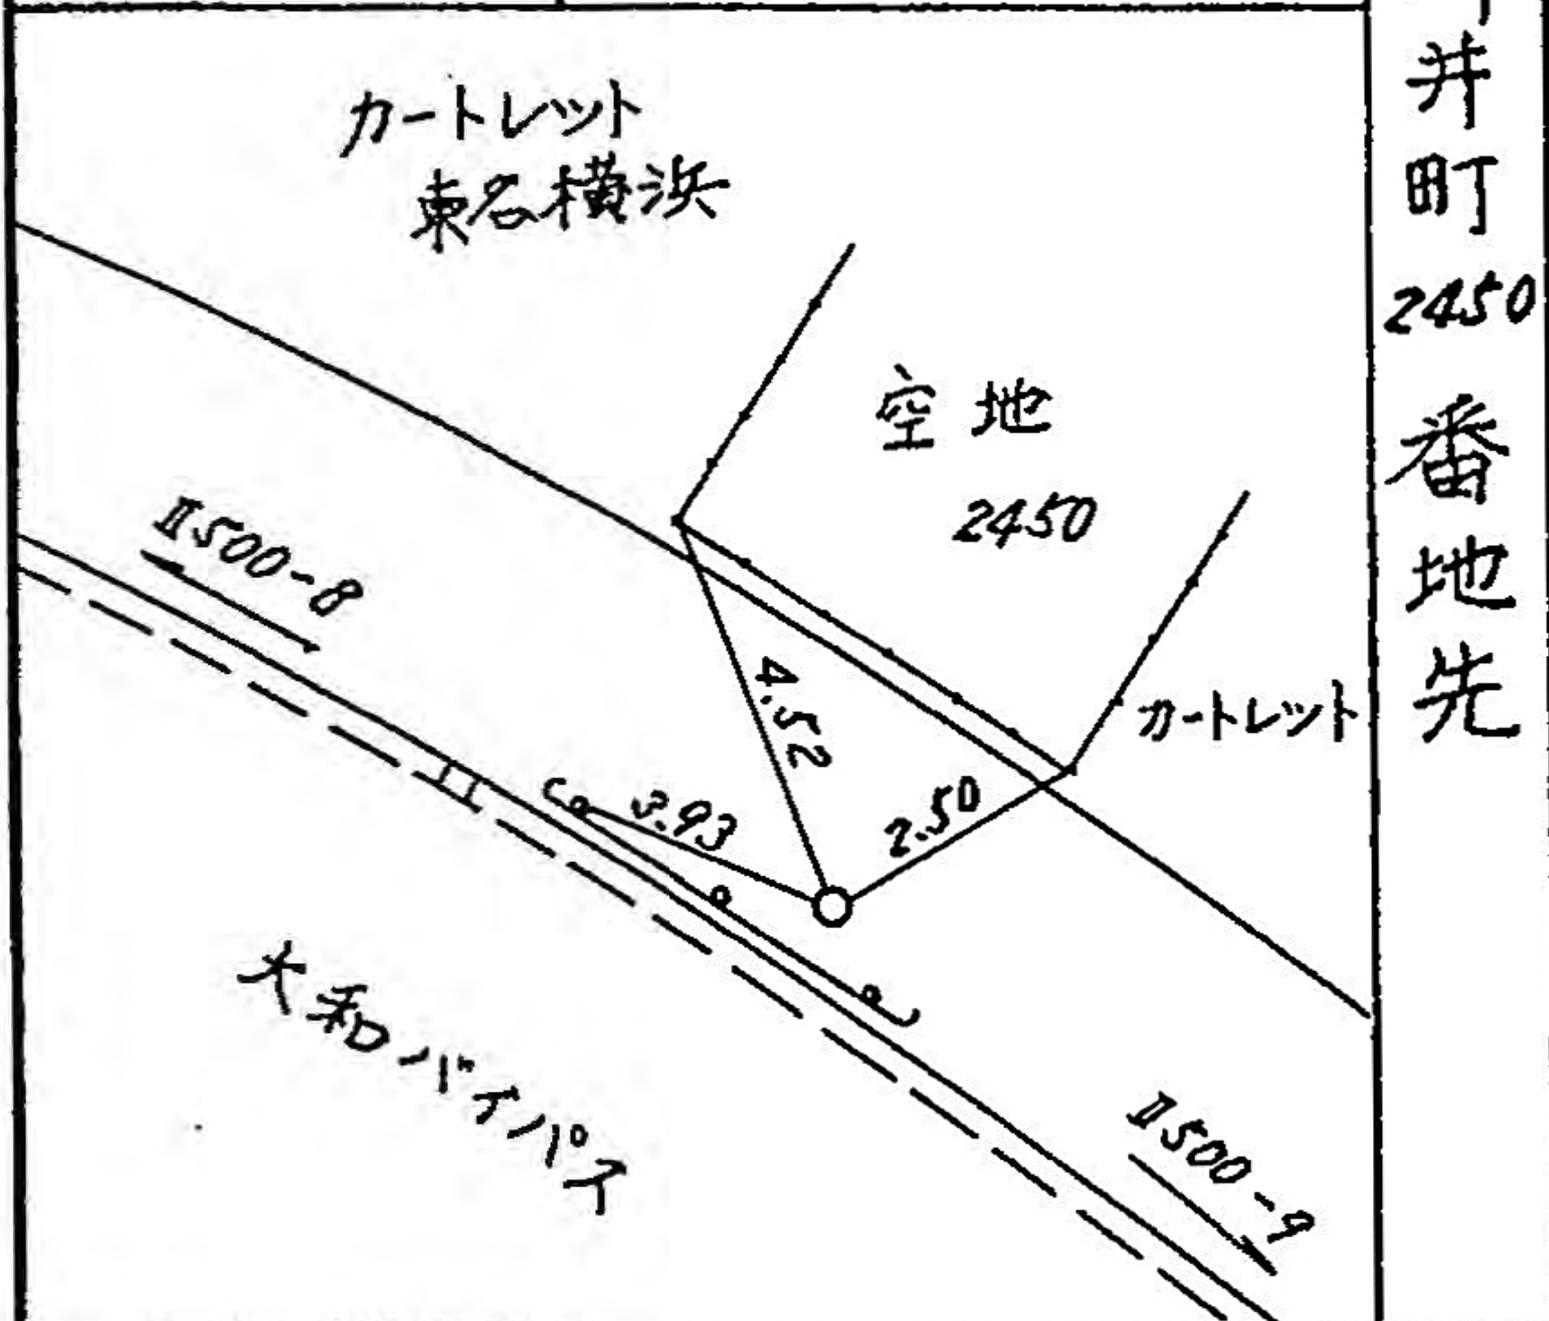

所在地

緑区長津田町 5670 番地先

標識ノ種類

金属標。鋳。木杭

半ザミ


点番号

11

線番号

II 500

要 図

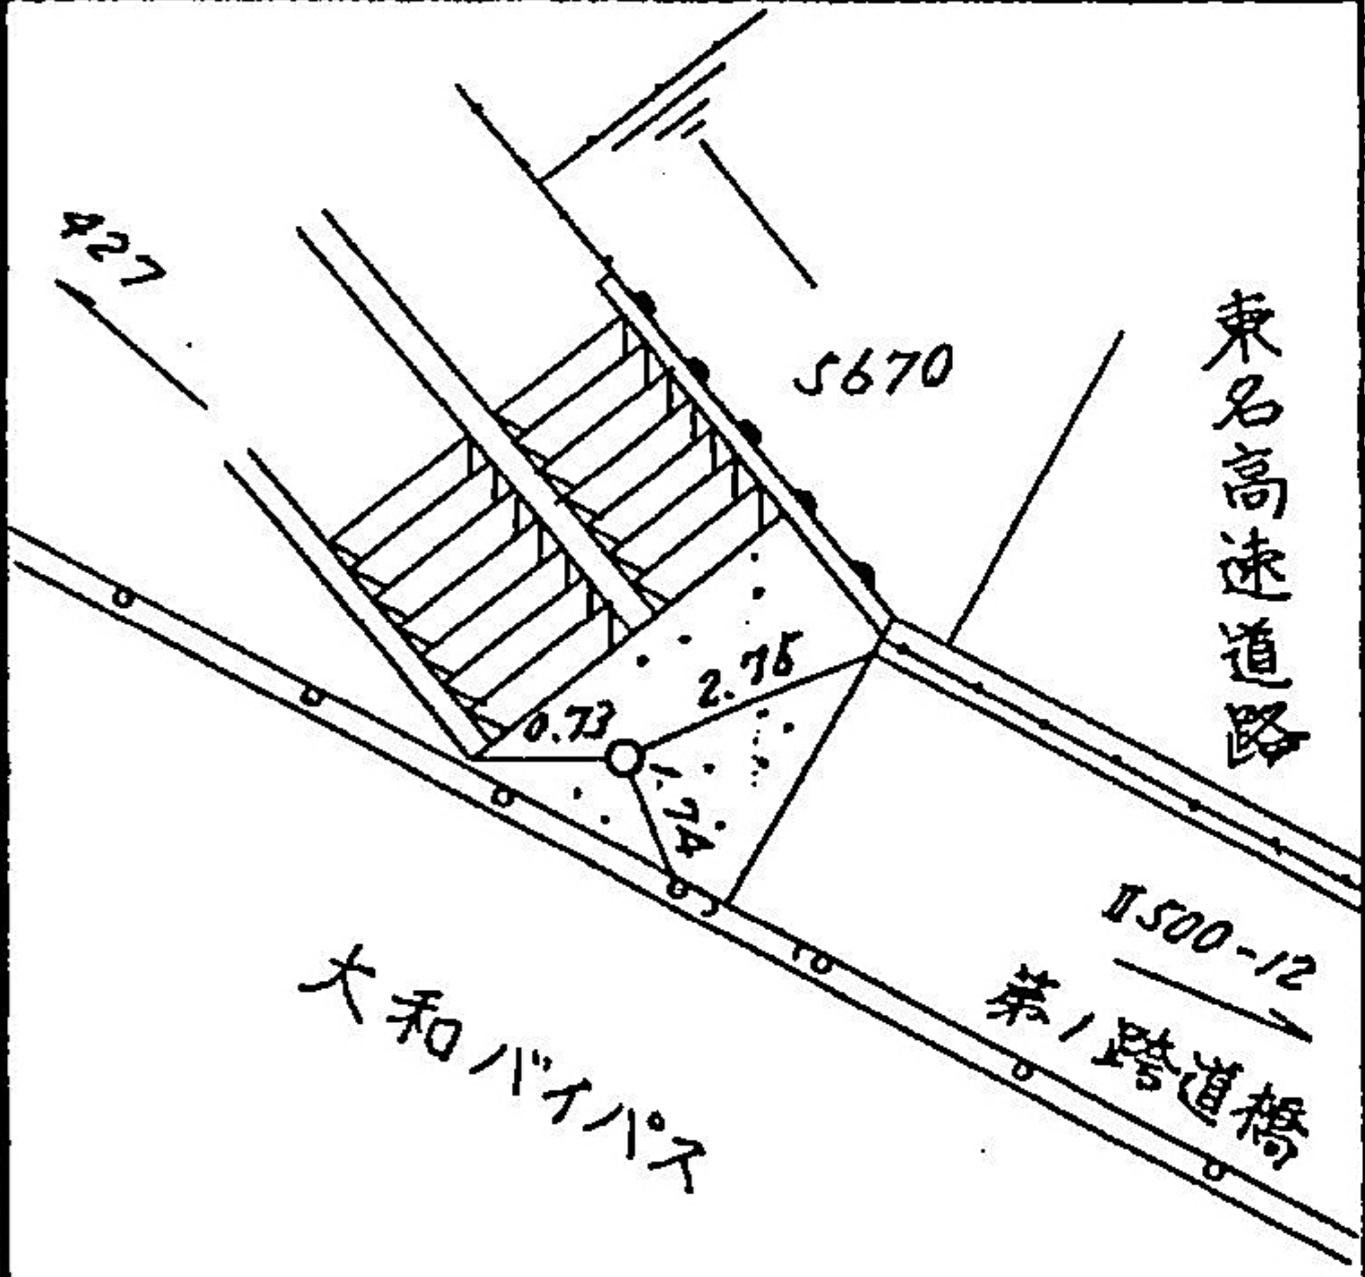

所在地

緑区長津田町
5493番地先

標識ノ種類

金属標。鋌。木杭

キザミ


点番号

12

線番号

II500

要 図

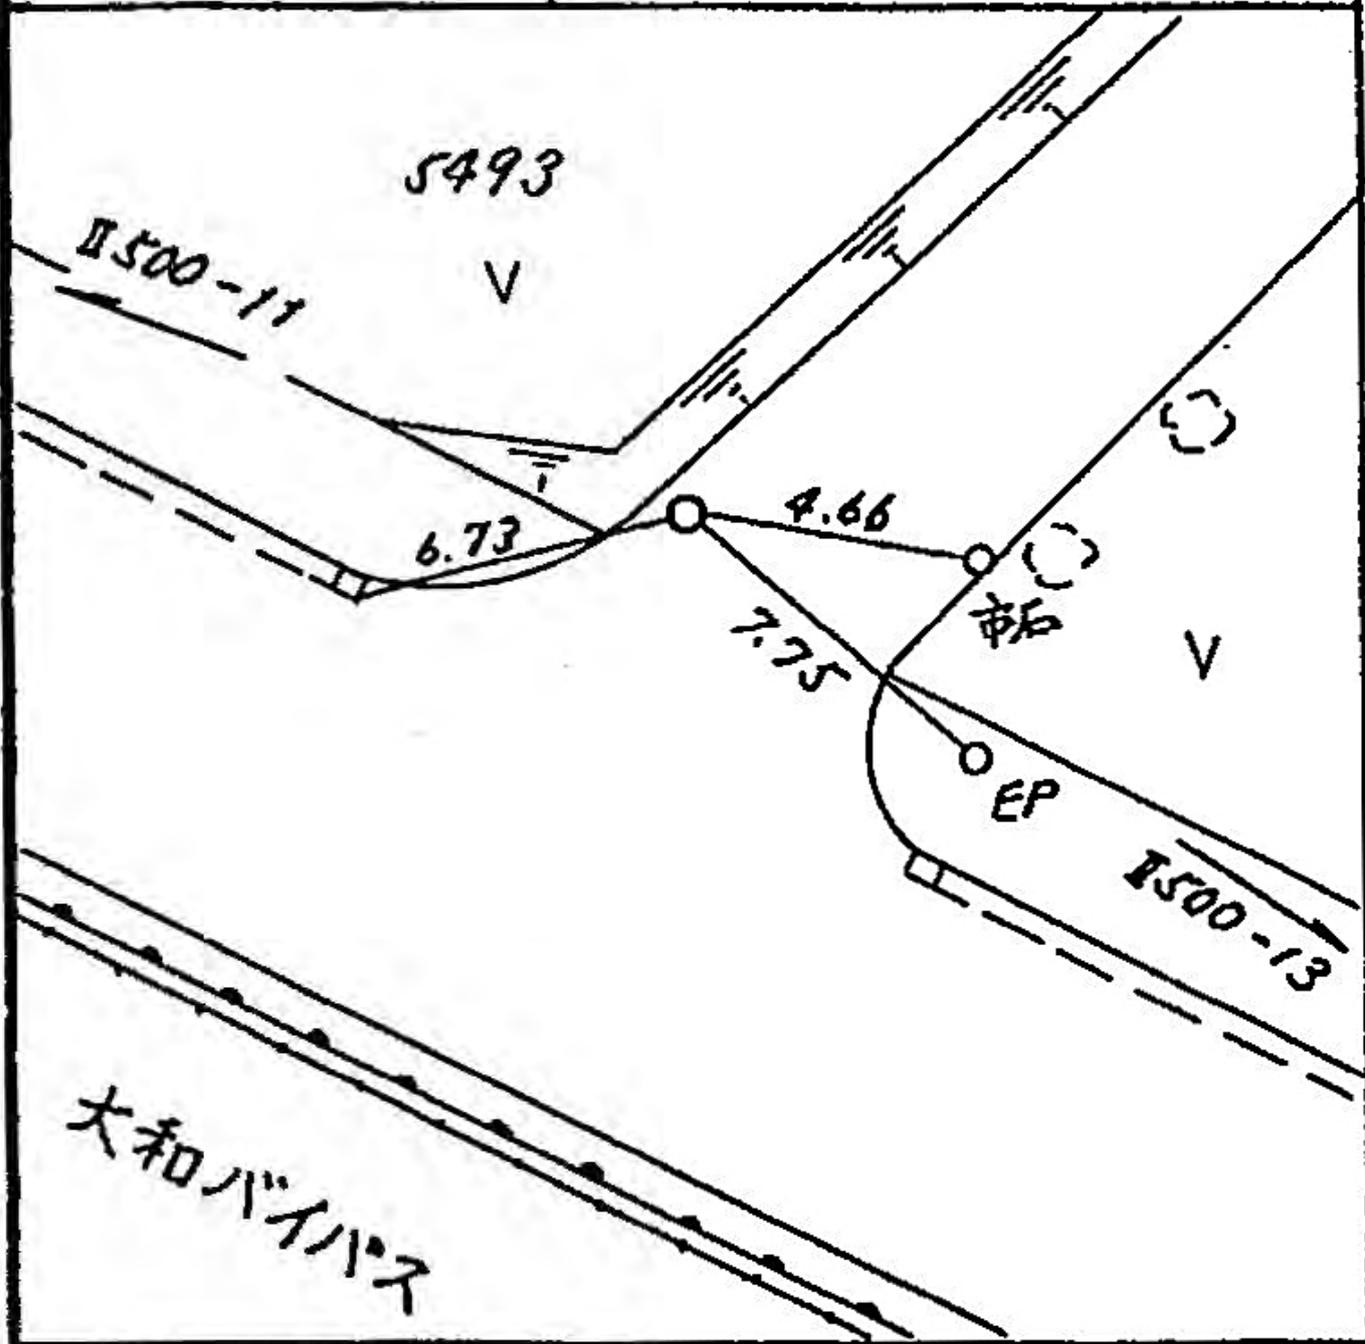

所在地

緑区長津田町

5433

番地先

標識ノ種類

金属標。鋏。木杭

キザミ

点番号


13

線番号

II 500

要

図

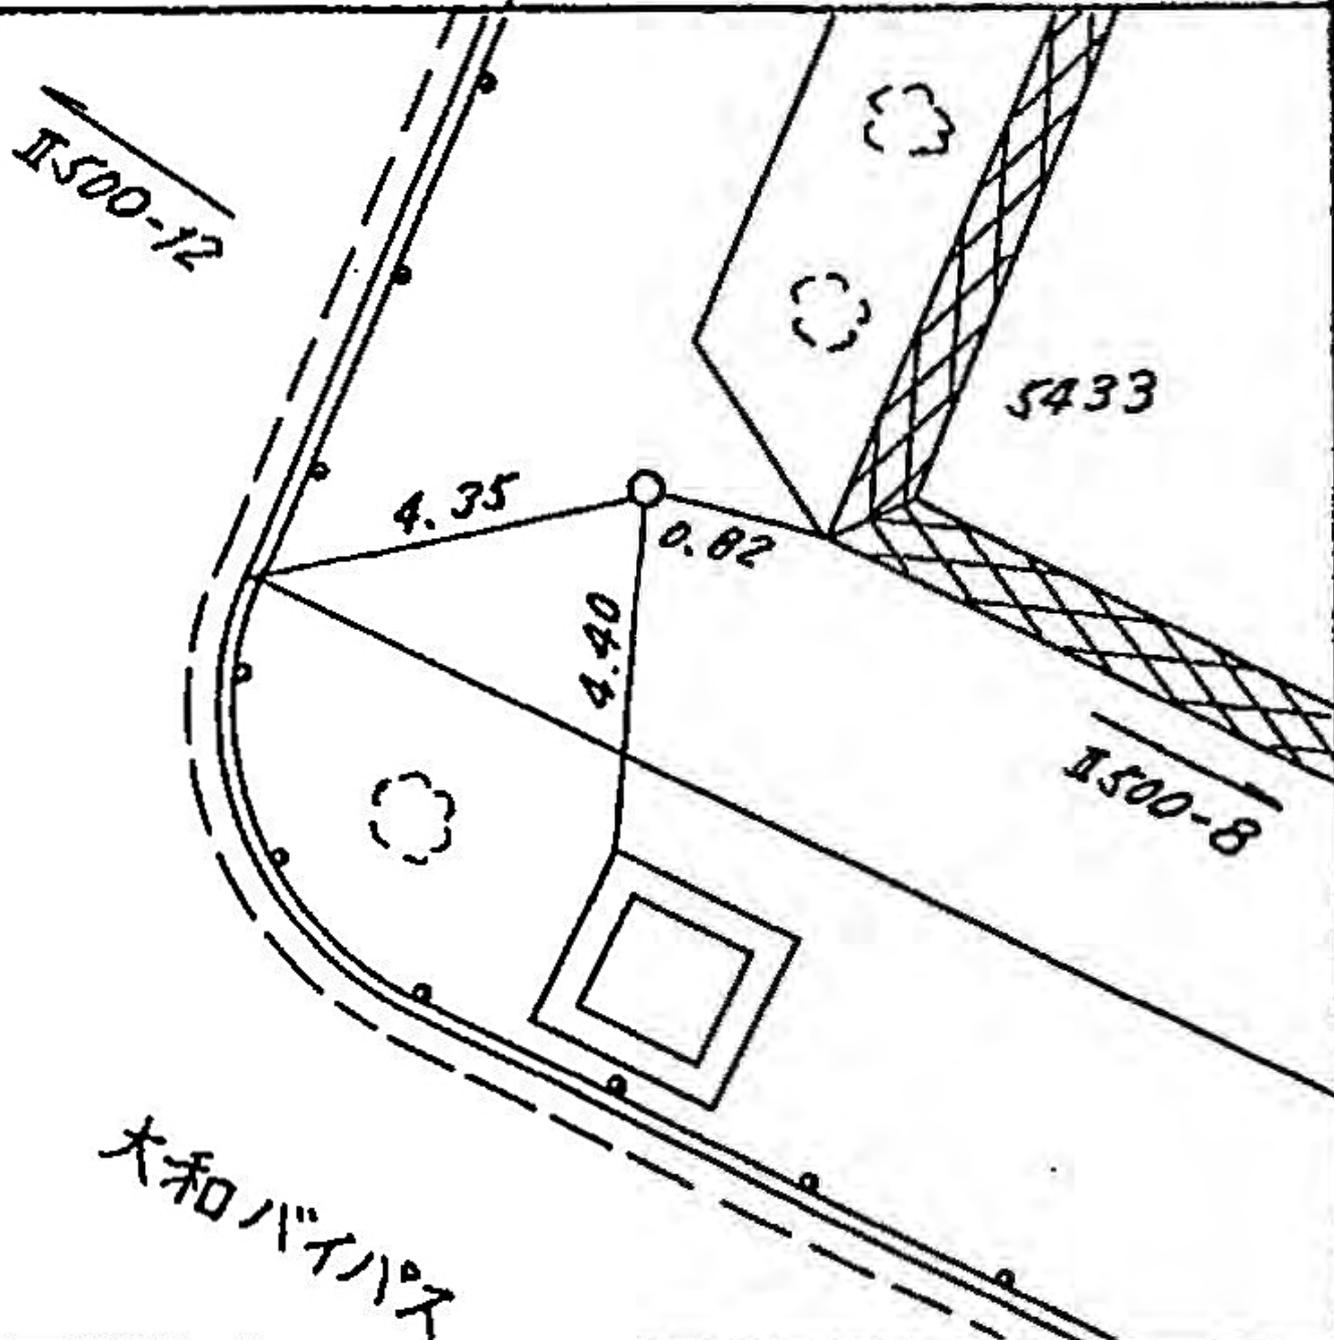

大和バイパス

所在地

港南区岸が谷一丁目二〇番六号先

標識ノ種類

金属標。鉄。木杭

キザシ


点番号

1

線番号

I502

煙 区

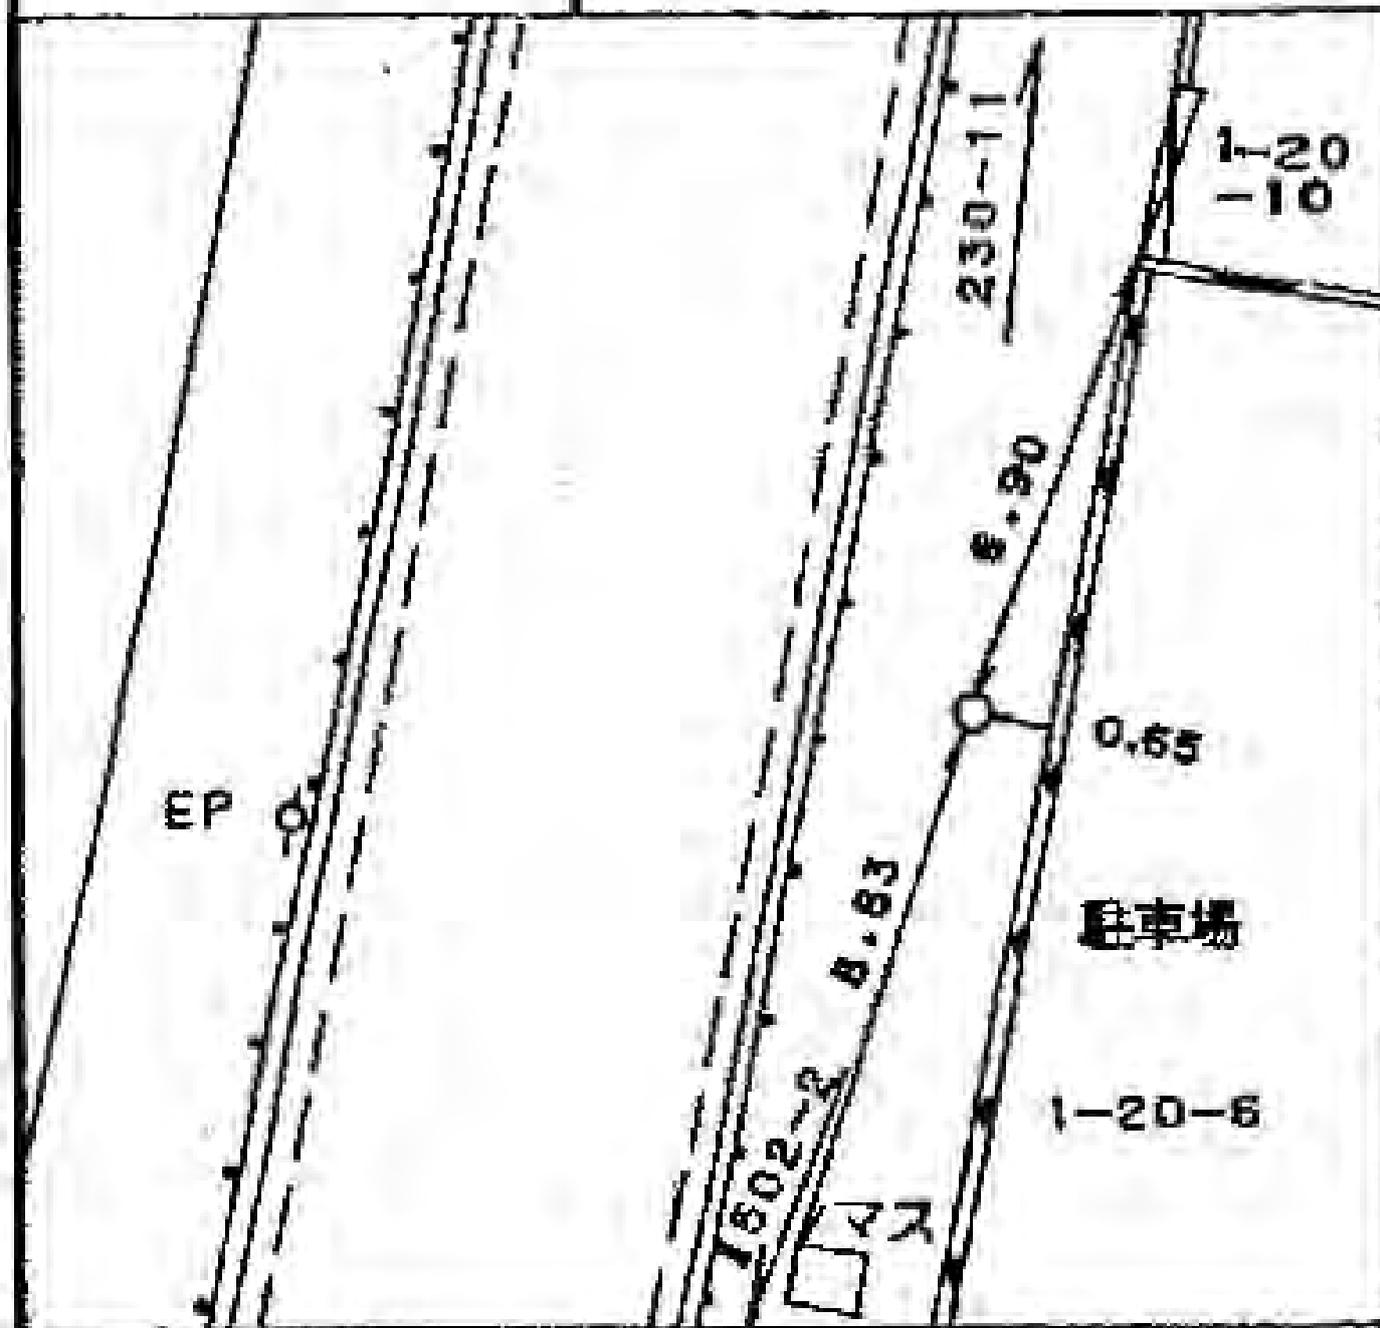

所在地

港南区芹が谷一丁目一二番二七号先

標識ノ種類

金属標、紙、木杭

キザミ

点番号


2

線番号

I502

要 図

COOP
芹が谷
2-8

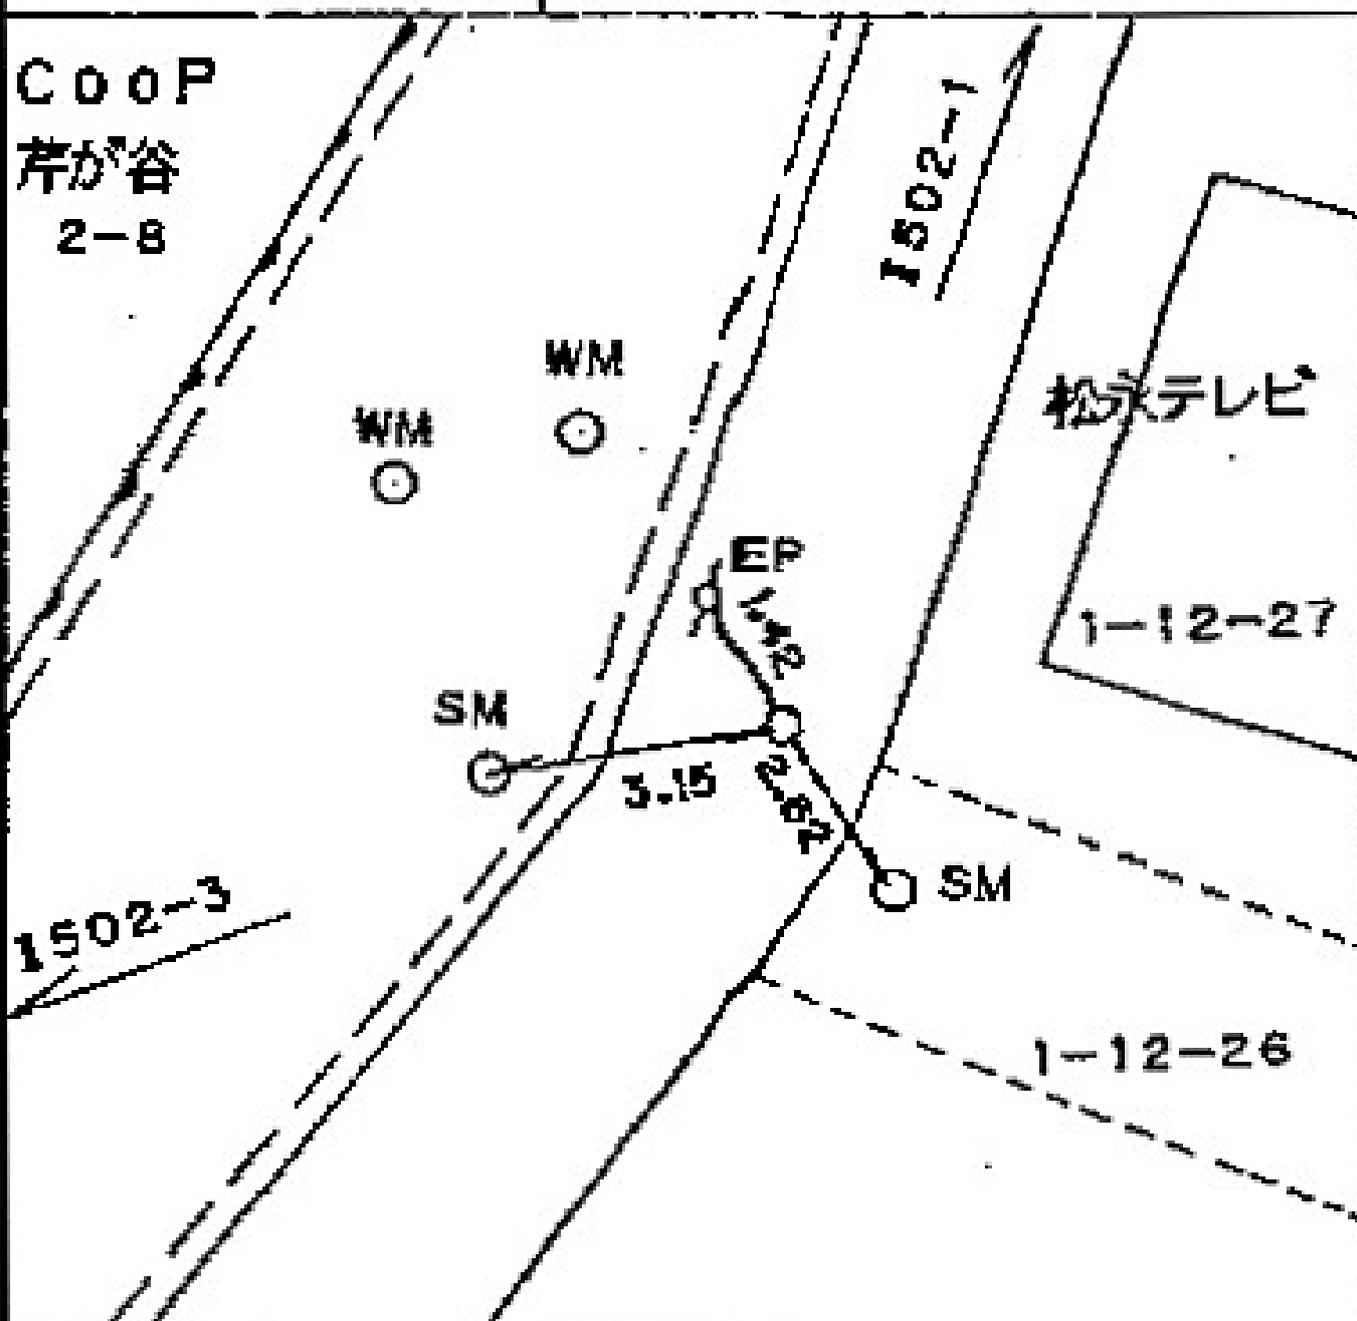

所在地

港南区芹が谷二丁目八番一〇号先

標識ノ種類

金属標。鉄。木杭

点番号

3

線番号


Ⅱ502

要 図

キザミ

おかず道楽K
2-8-10

2-8-9

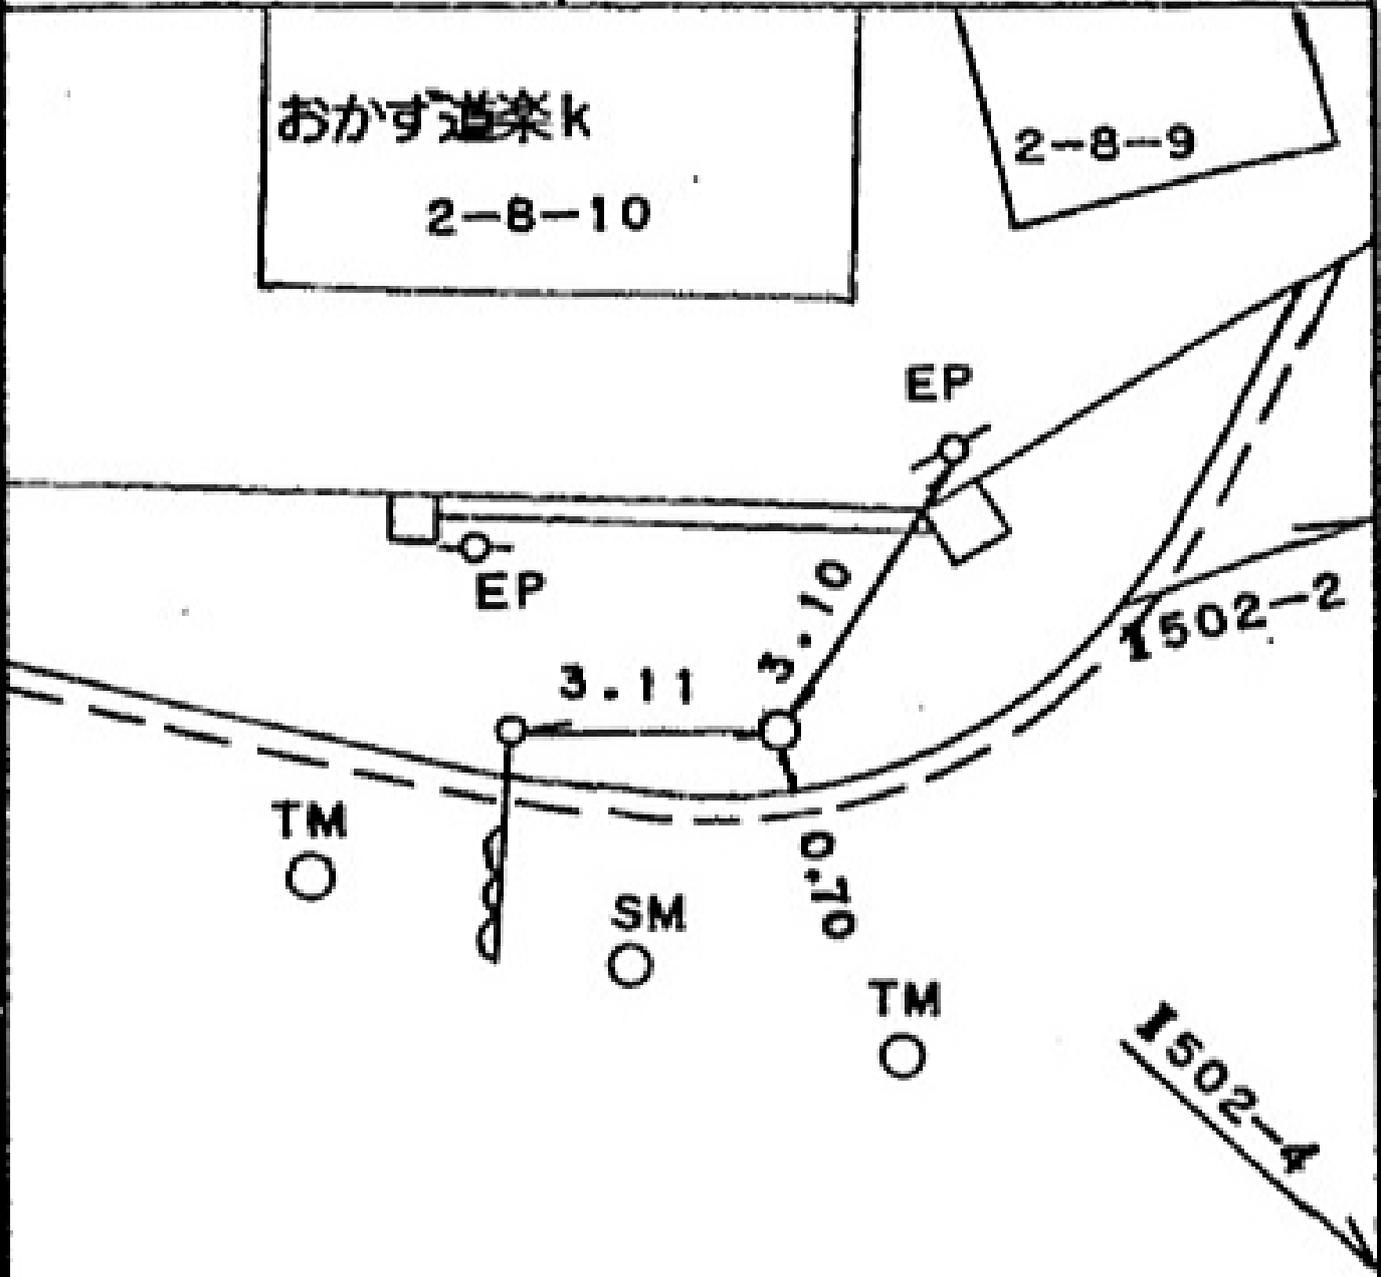

所在地

港南区芹が谷三丁目一番一三号先

標識ノ種類

金属標。鋏。木杭

点番号


4

線番号

I502

キザミ

要 図

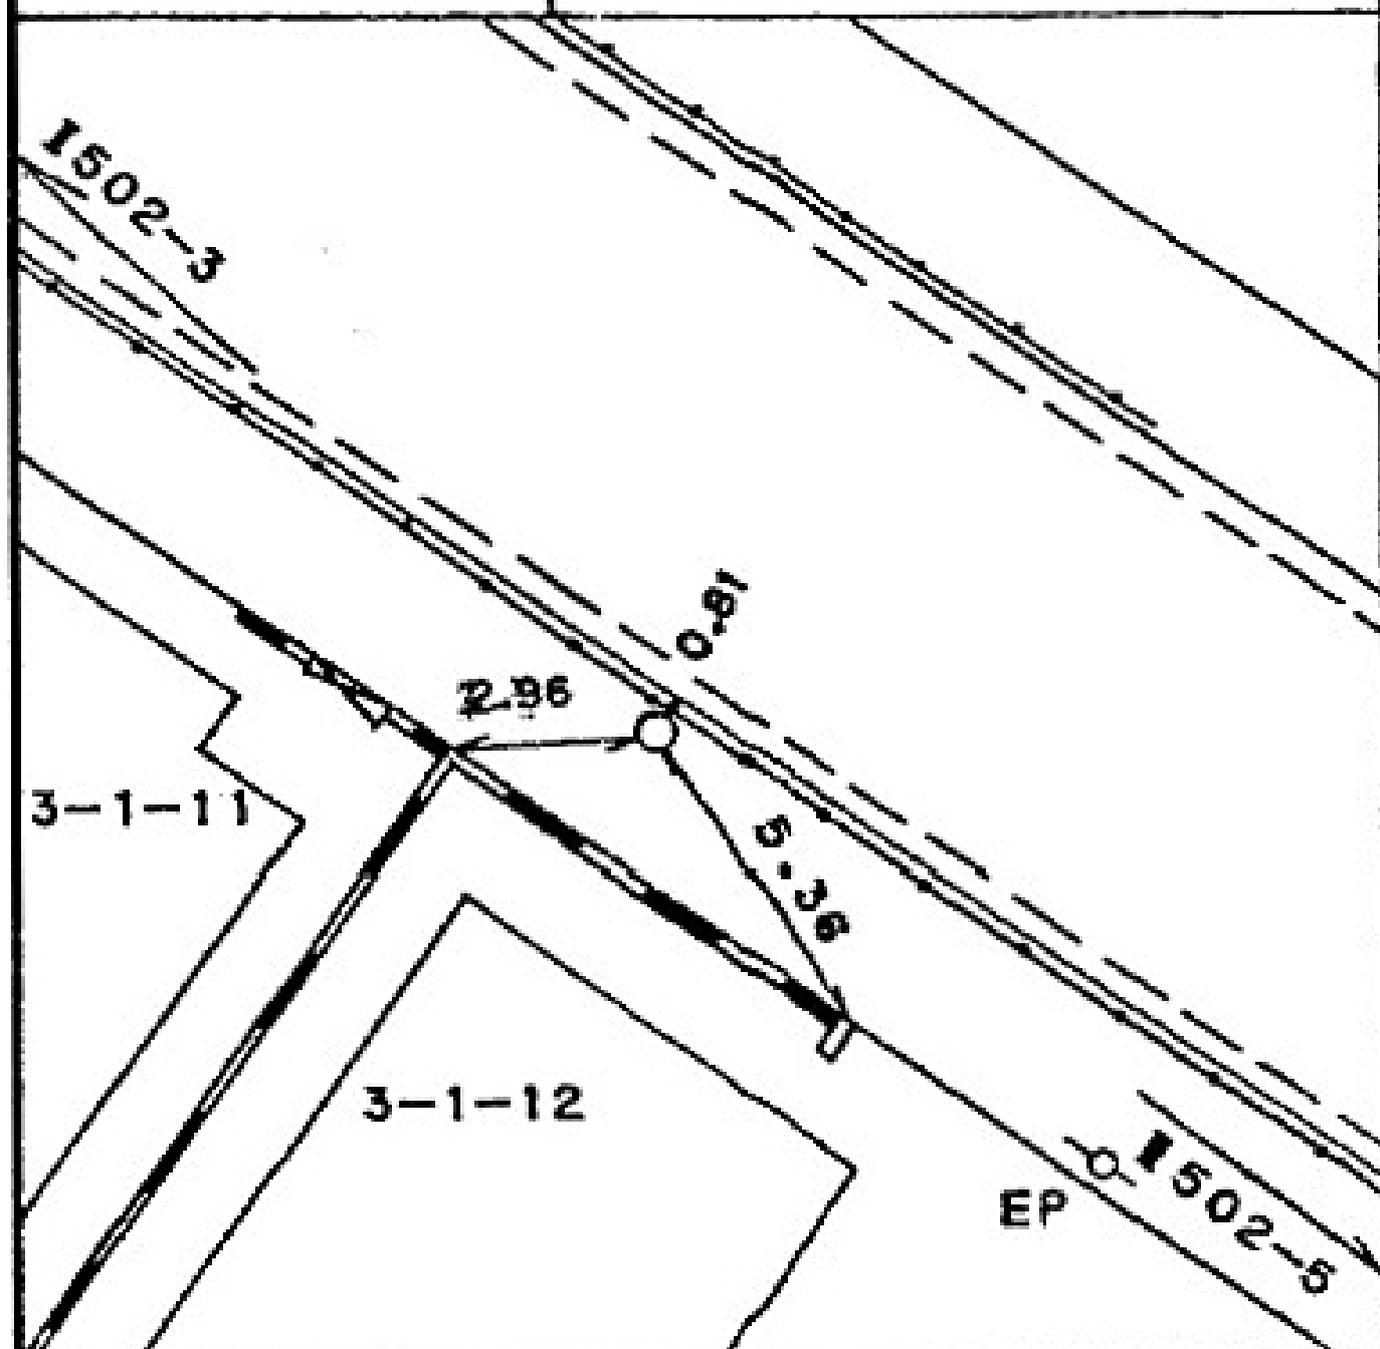

所在地

港南区東芹が谷一三番一先

標識ノ種類

金属標。鉄。木杭

キザミ


点番号

5

線番号

I502

要 図

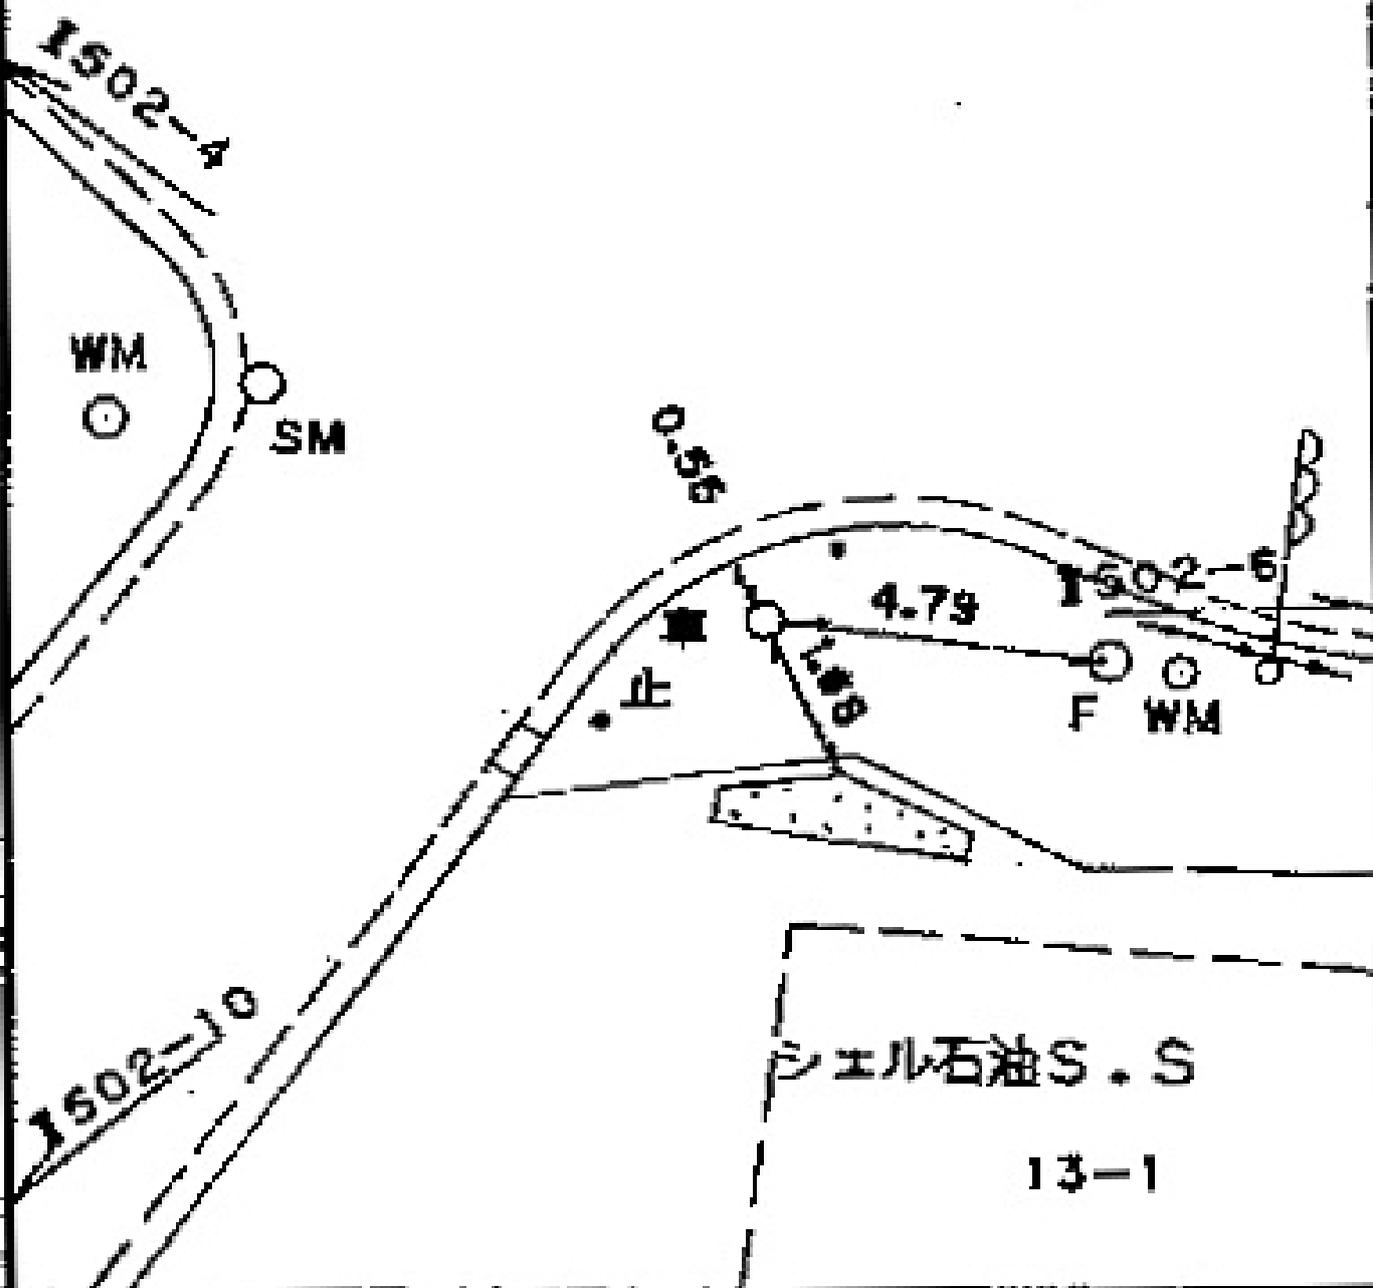

所在地

港南区芹が谷一丁目八番一号先

標識ノ種類

金属標。鉄。木杭

キザシ

点番号

6

線番号

I502

要 図

1-8-2

1-8-1


I502-5

2.65

4.64

I502-7

SM

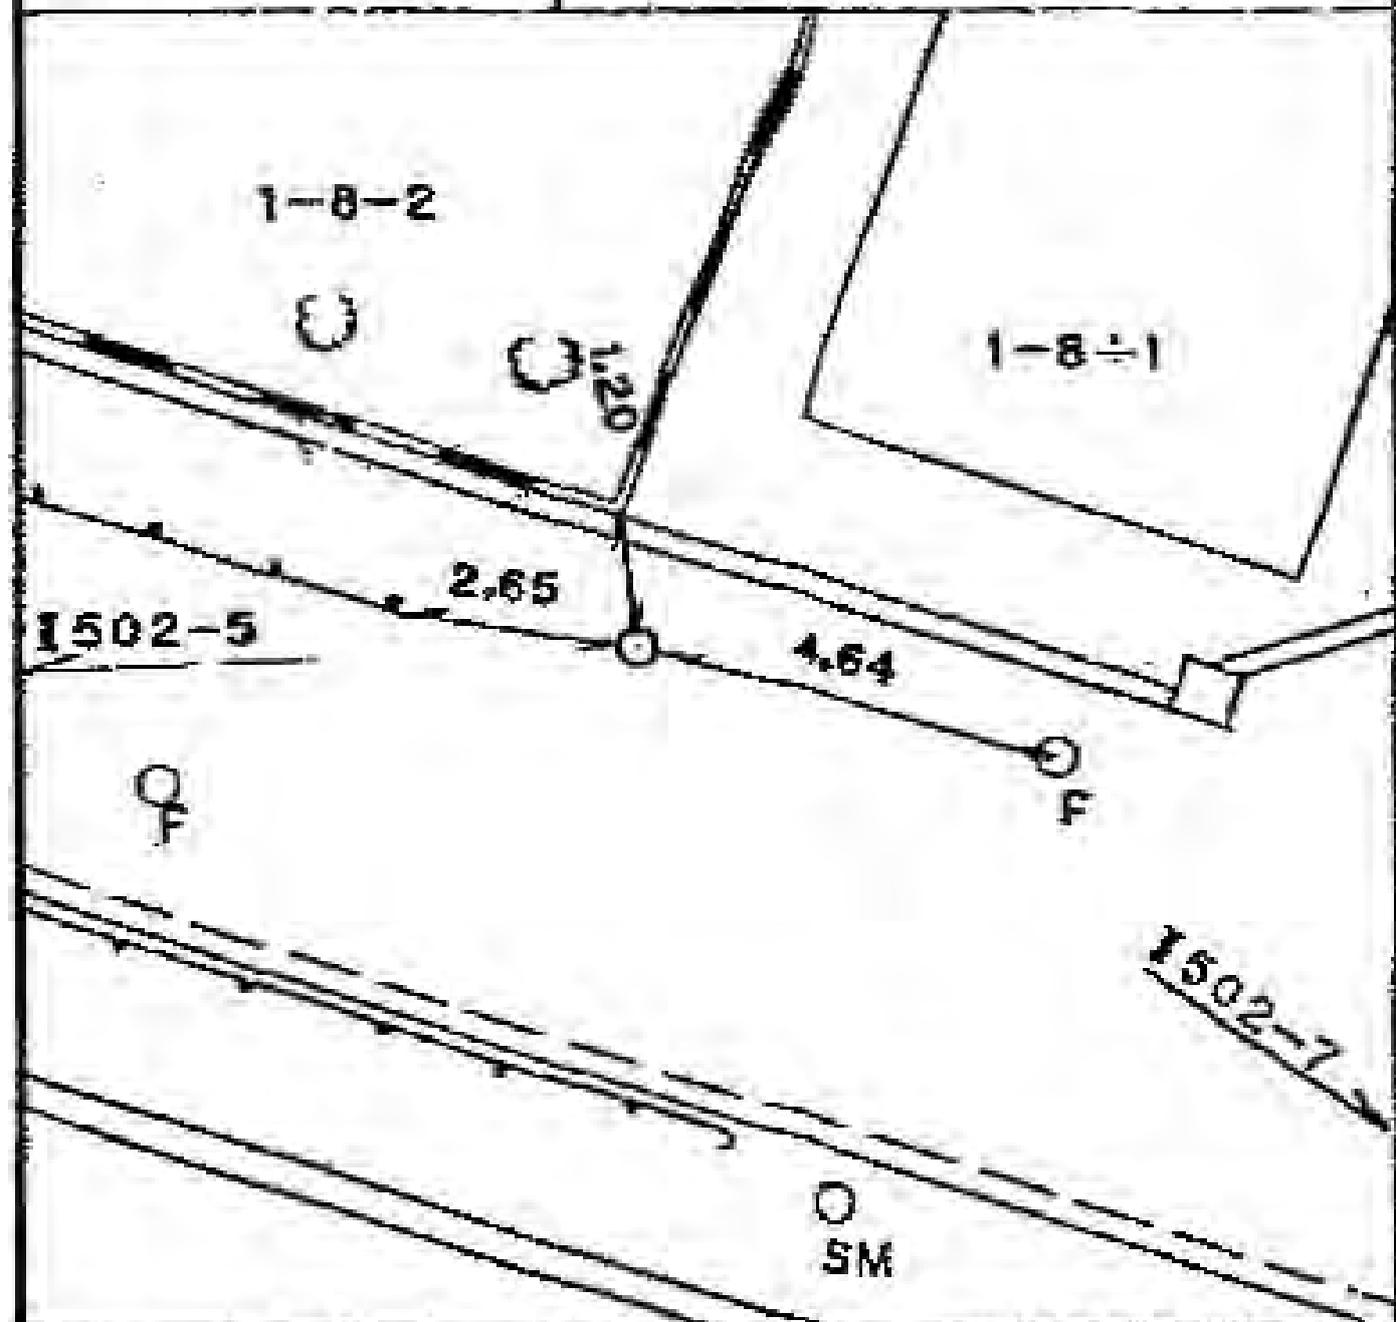

所在地

南区別所五丁目二三番一二号先

標識ノ種類

金属標。鋌。木杭

キザミ

点番号


8

線番号

I502

要

図

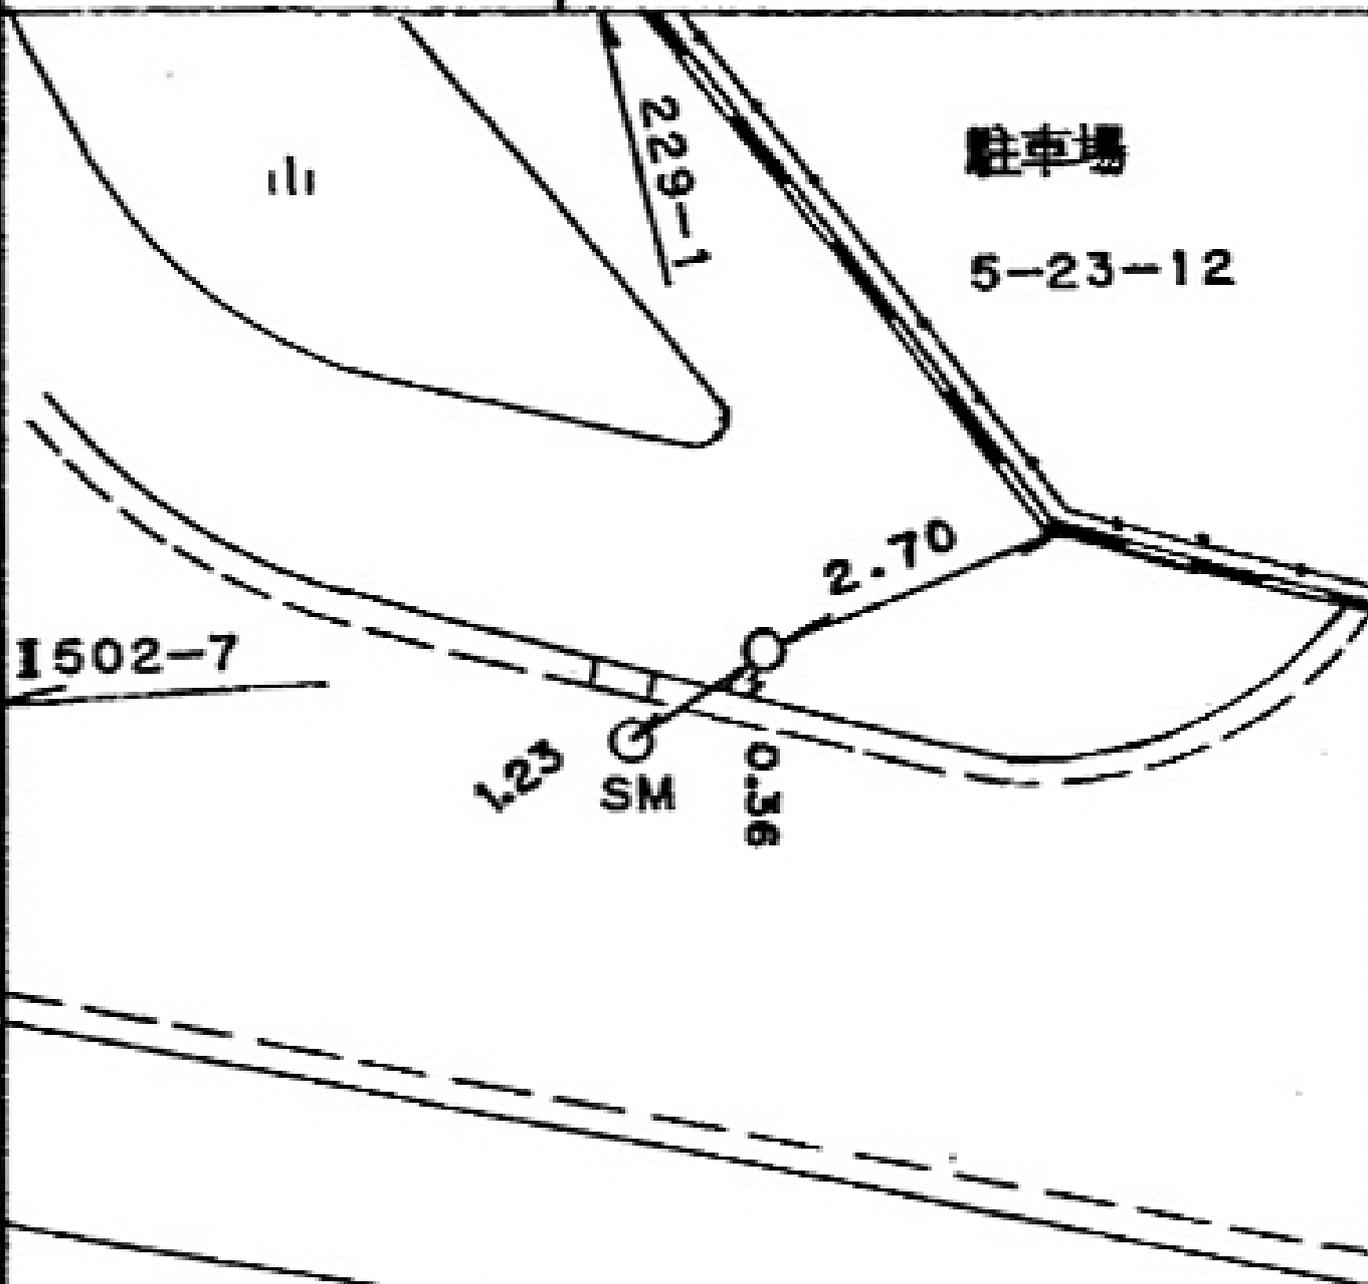

線番号	点番号	標識ノ種類	所在地
I502	10	(金属標) 鋳。木杭 キザミ	港南区芹が谷三丁目一四番先
要 図			


所在地

栄区公田町七四〇番地先

標識ノ種類

金属標。鉄。木杭

木杭三

点番号

1

線番号

1503

要 図


公園団地

740

市石 市石 1.86 2.03 1.24

排水溝

1503-2

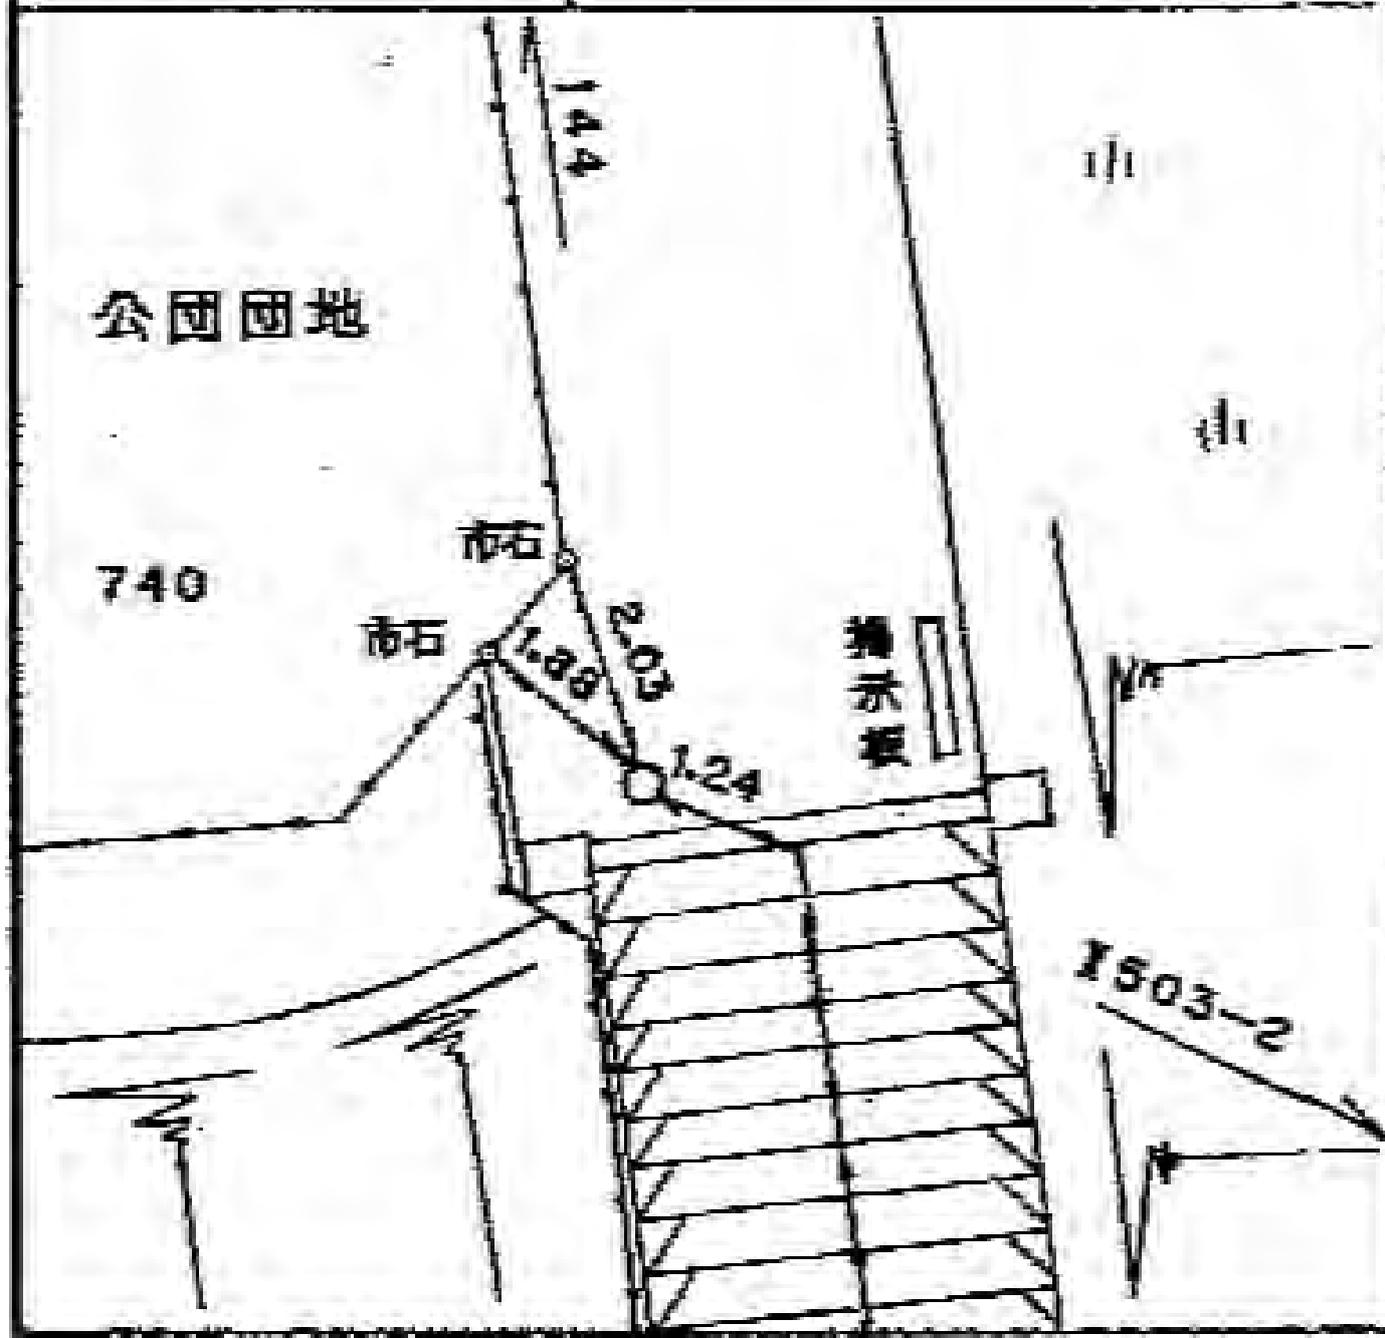

所在地

栄区桂台西一丁目二九番一九号先

標識ノ種類

金属標。鋌。木杭

半サミ

点番号


2

線番号

1503

要

図

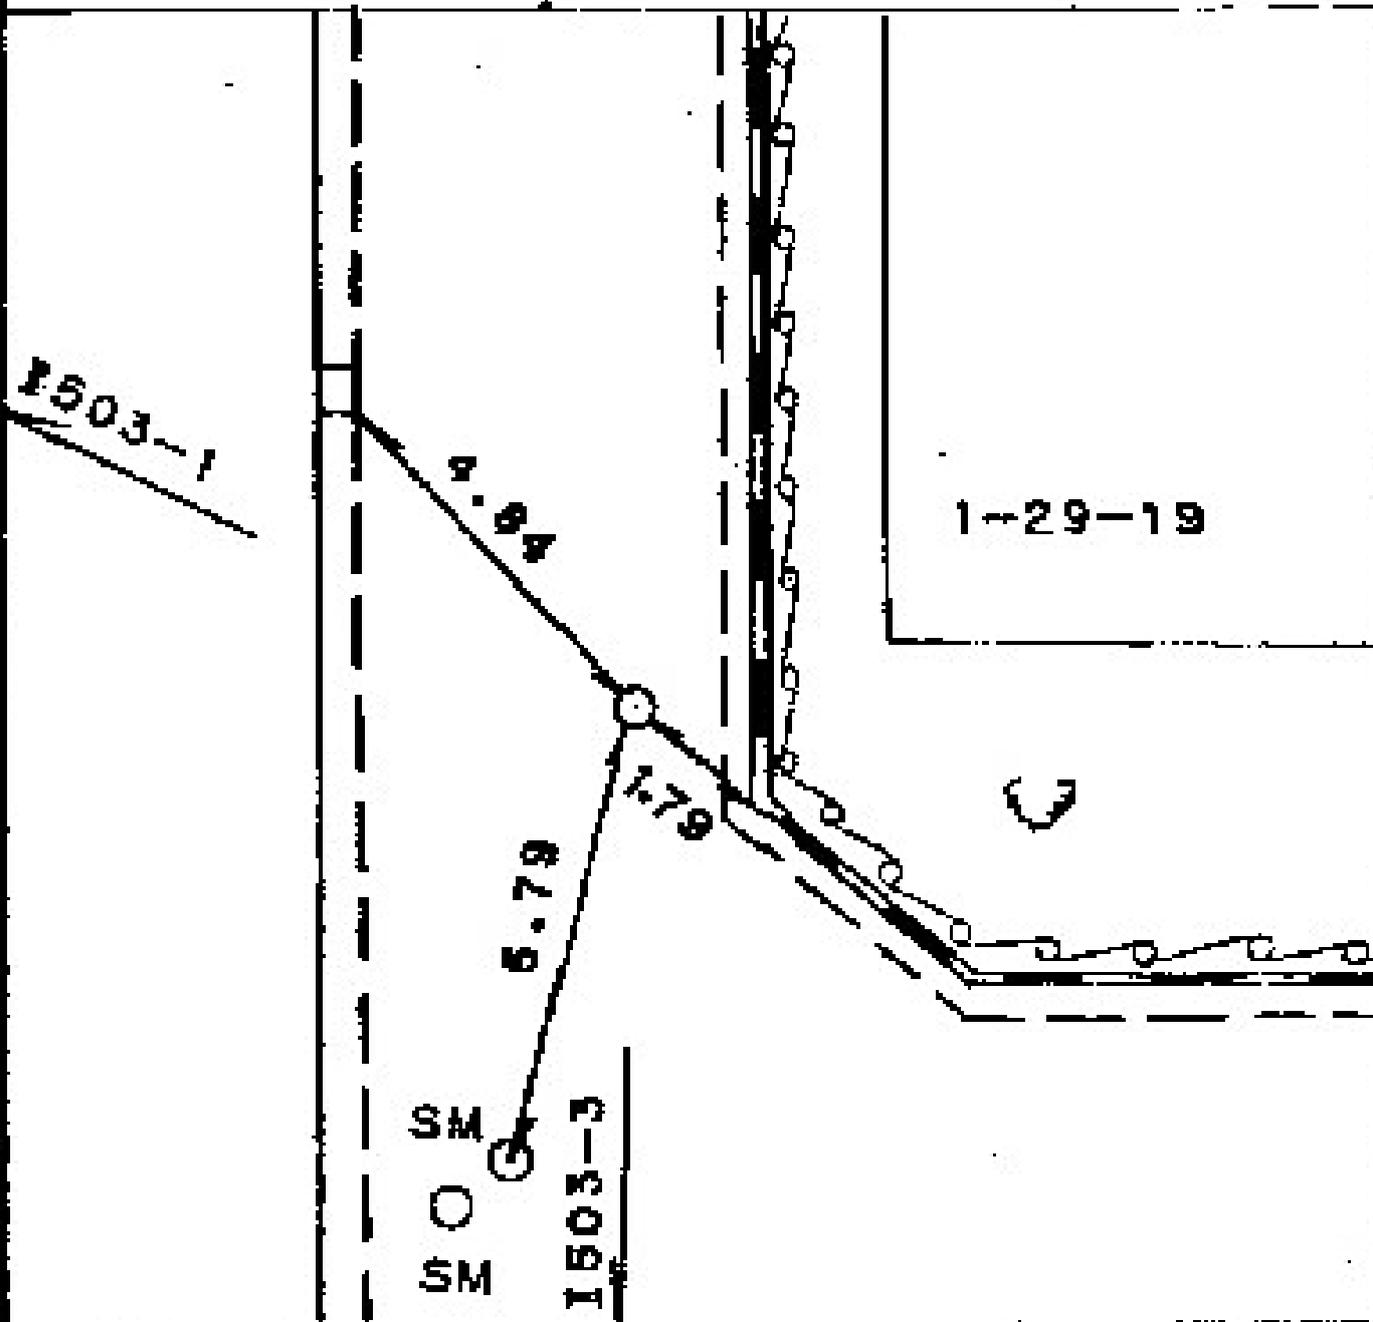

所在地

栄区桂台西二丁目四一番二号先

標識ノ種類

金属標。鋳。木杭

点番号


3

線番号

Ⅱ503

要 図

キザニ

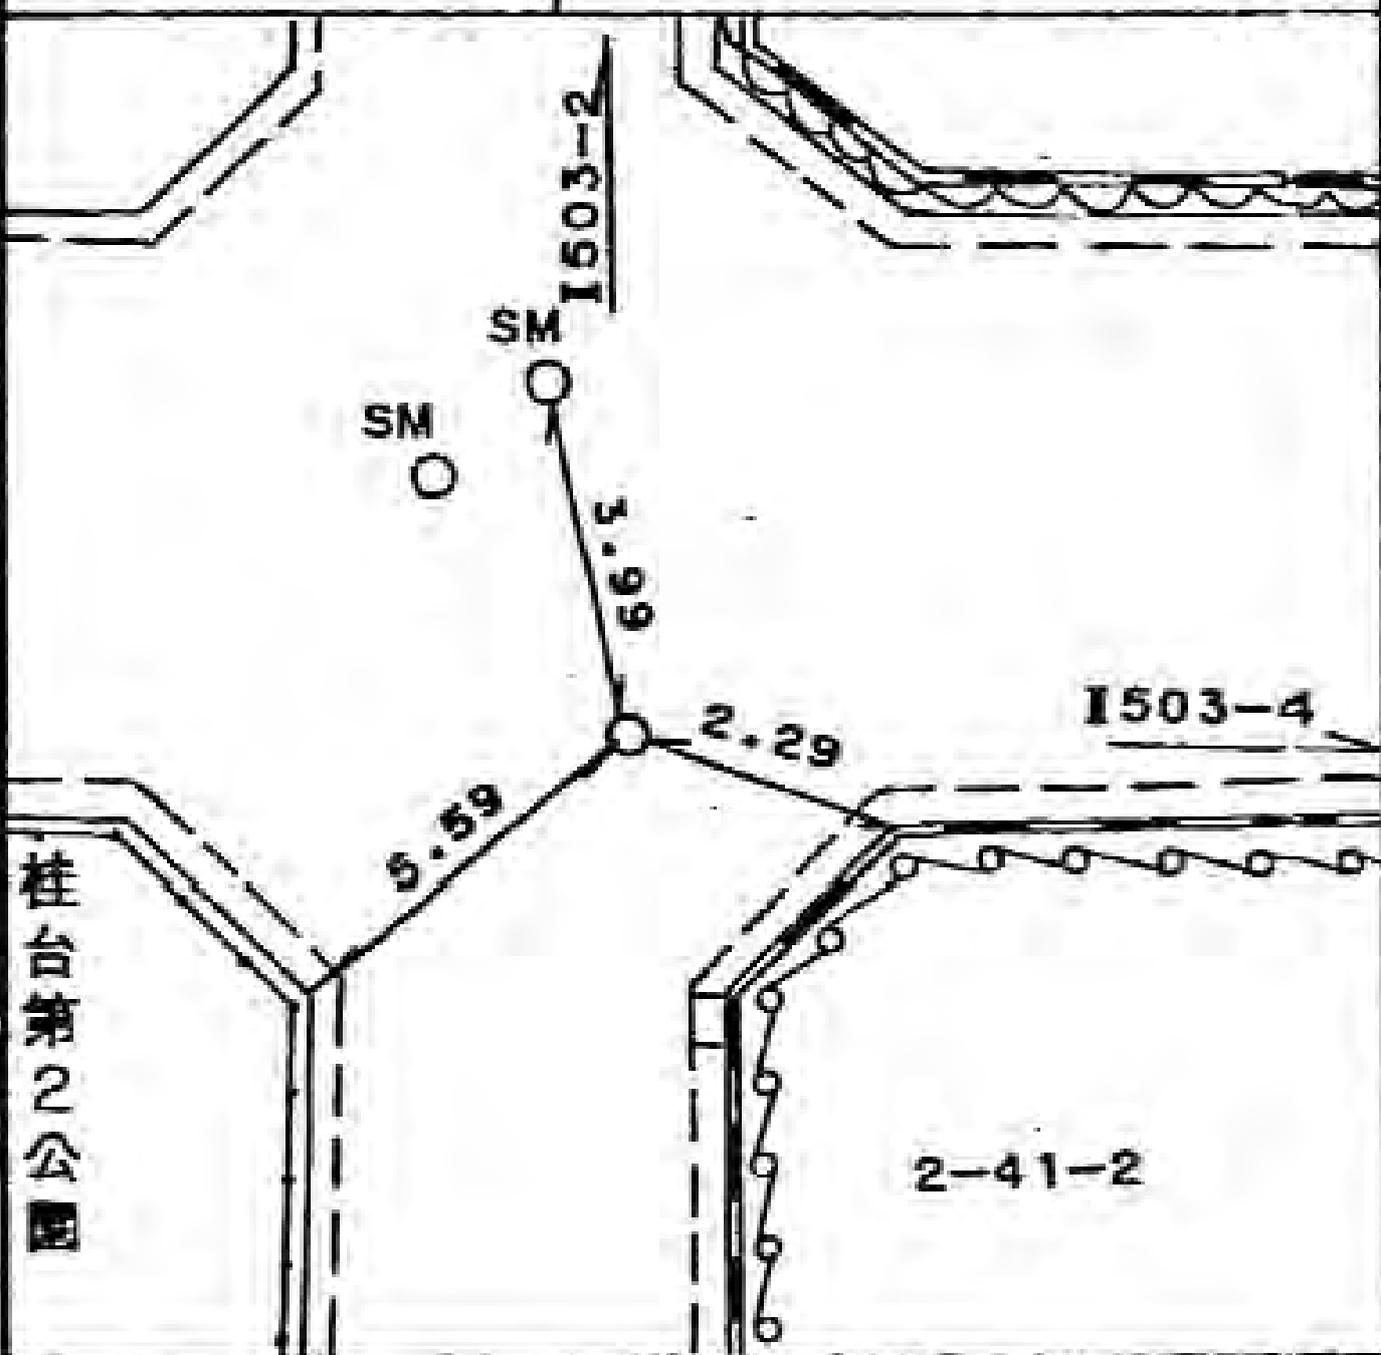

線番号	点番号	標識ノ種類	所在地
I503	4	(金属標)・鋌・木杭 半ザミ	栄区桂台西二丁目一四番三〇号先
要 図			


所在地

柴区桂台北一六番一九号先

標識ノ種類

金属標。鋳。木杭

半サミ

点番号


5

線番号

II 503

要

図

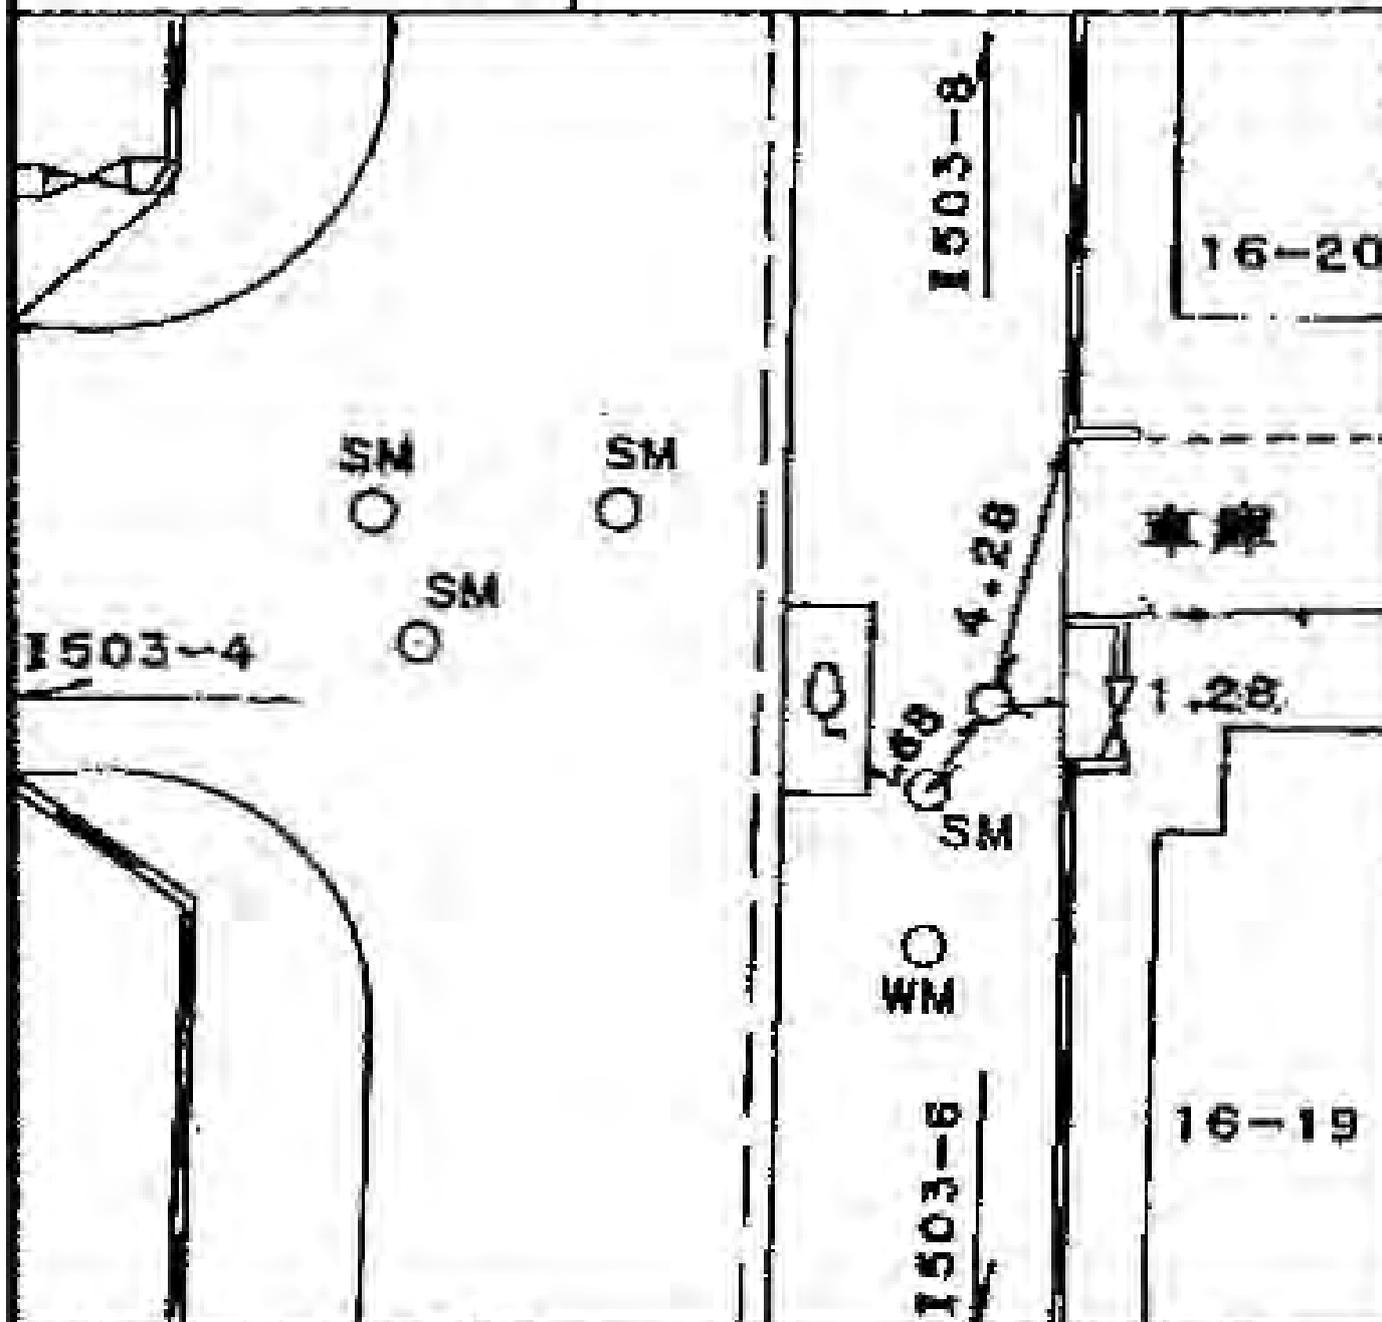

所在地

柴区桂台中一番一六号先

標識ノ種類

金属標。鉄。木杭

点番号


6

線番号

Ⅱ503

半サシ

要図

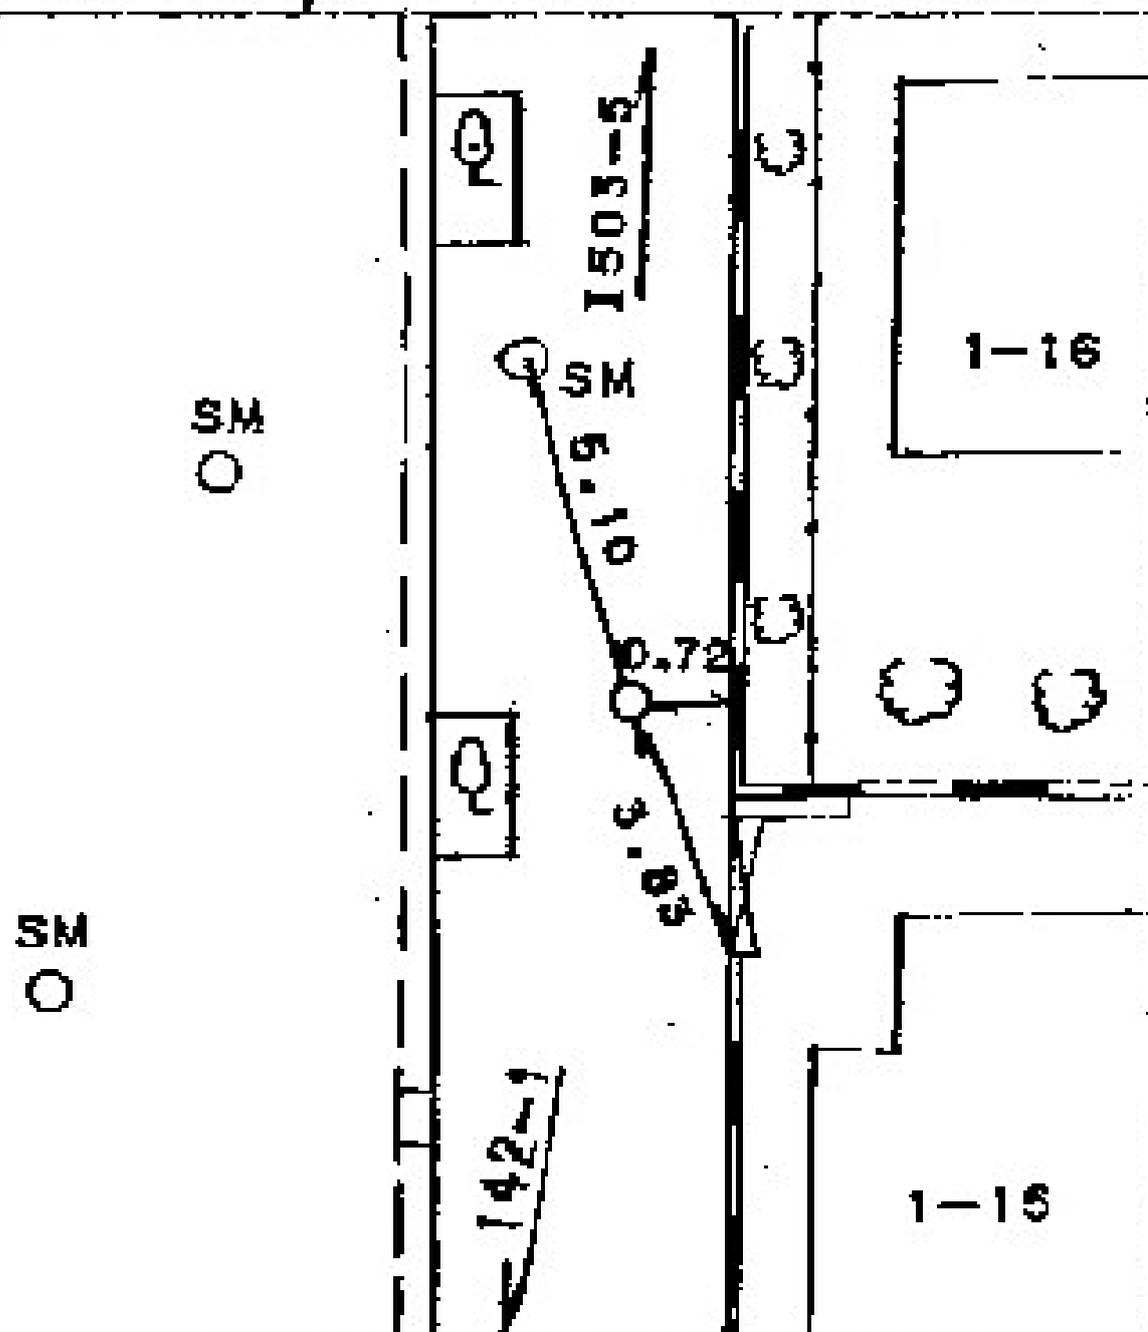

所在地

柴区桂台北一〇番先

標識ノ種類

金属標。鋳。木杭

点番号

8

線番号

I 503


キザミ

要

図

Q

Q

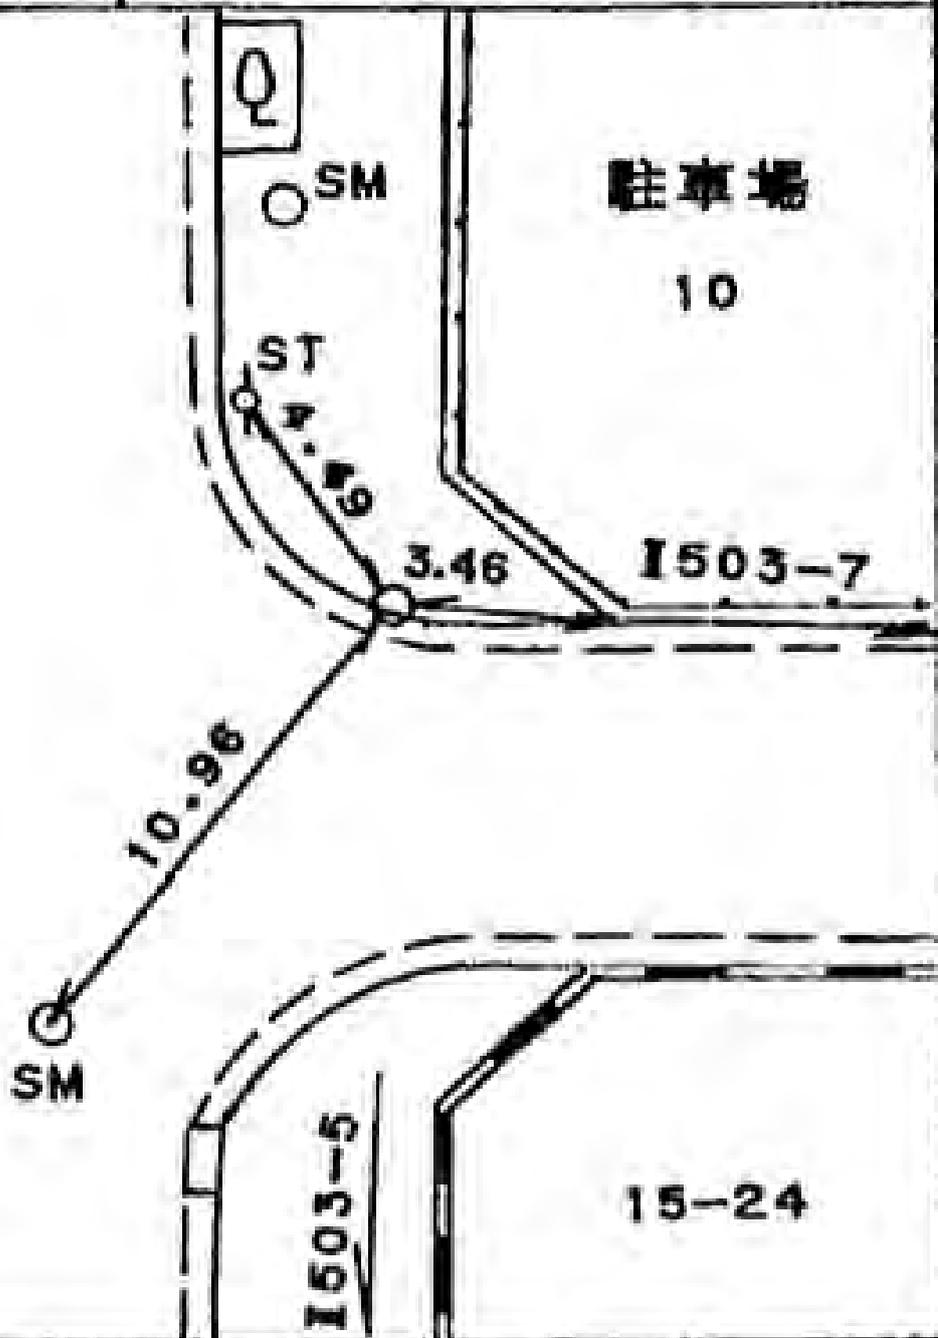

所在地

中区根岸二丁目八五番五号先

標識ノ種類

金属標。鋌。木杭

キザミ

点番号

1


線番号

I504

要



主要地方道山下本牧磯子線

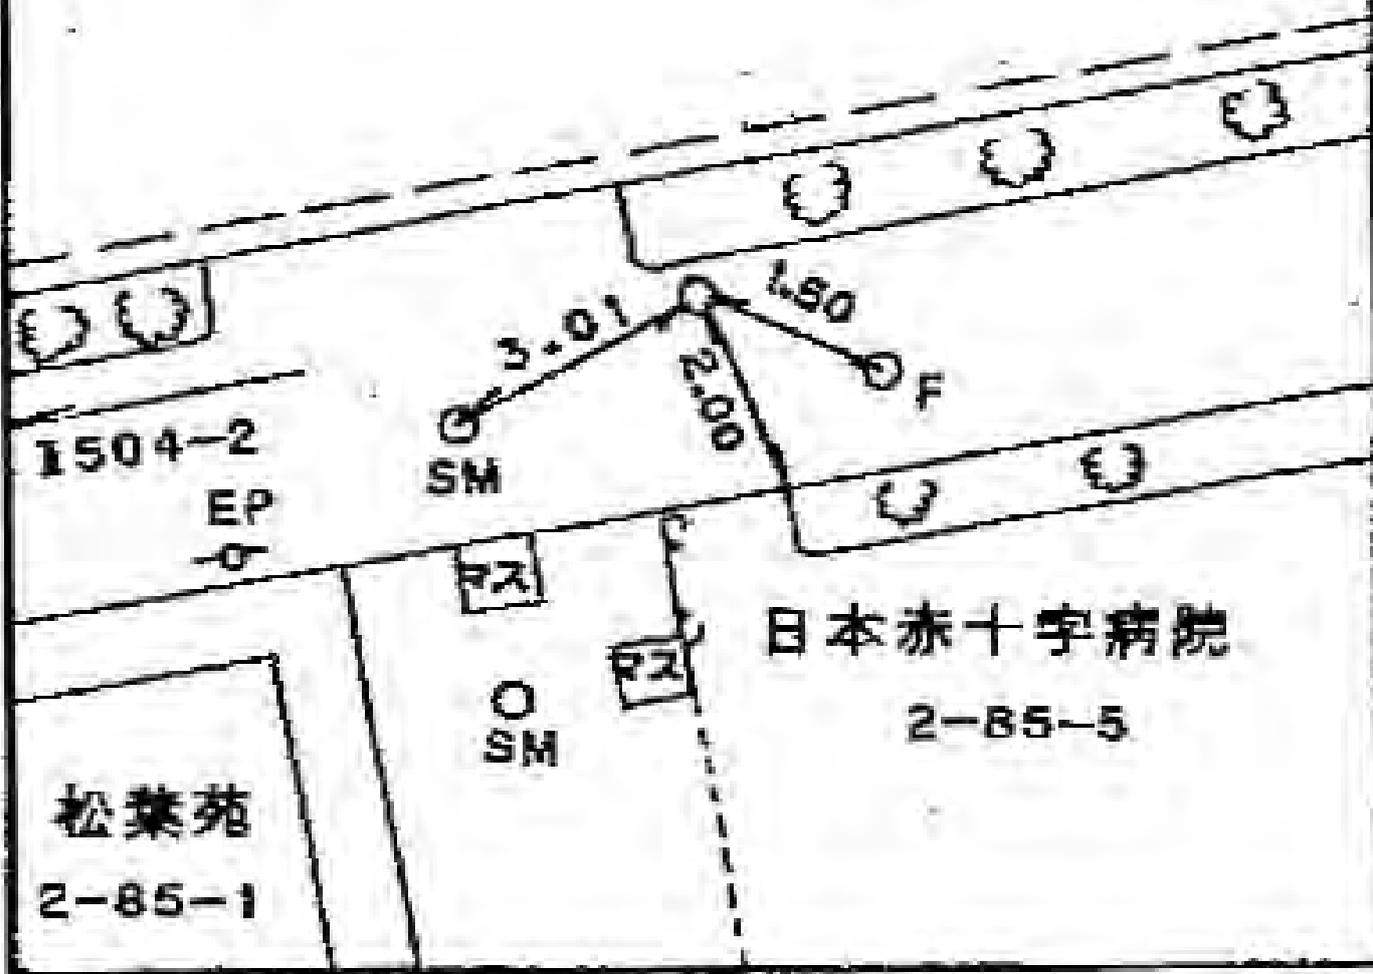

所在地

中区根岸三丁目一七六番地先

標識ノ種類

金属標。鋦。木杭

キザミ

点番号


2

線番号

II 504

要 図

主要地方道山下本敷磯子線

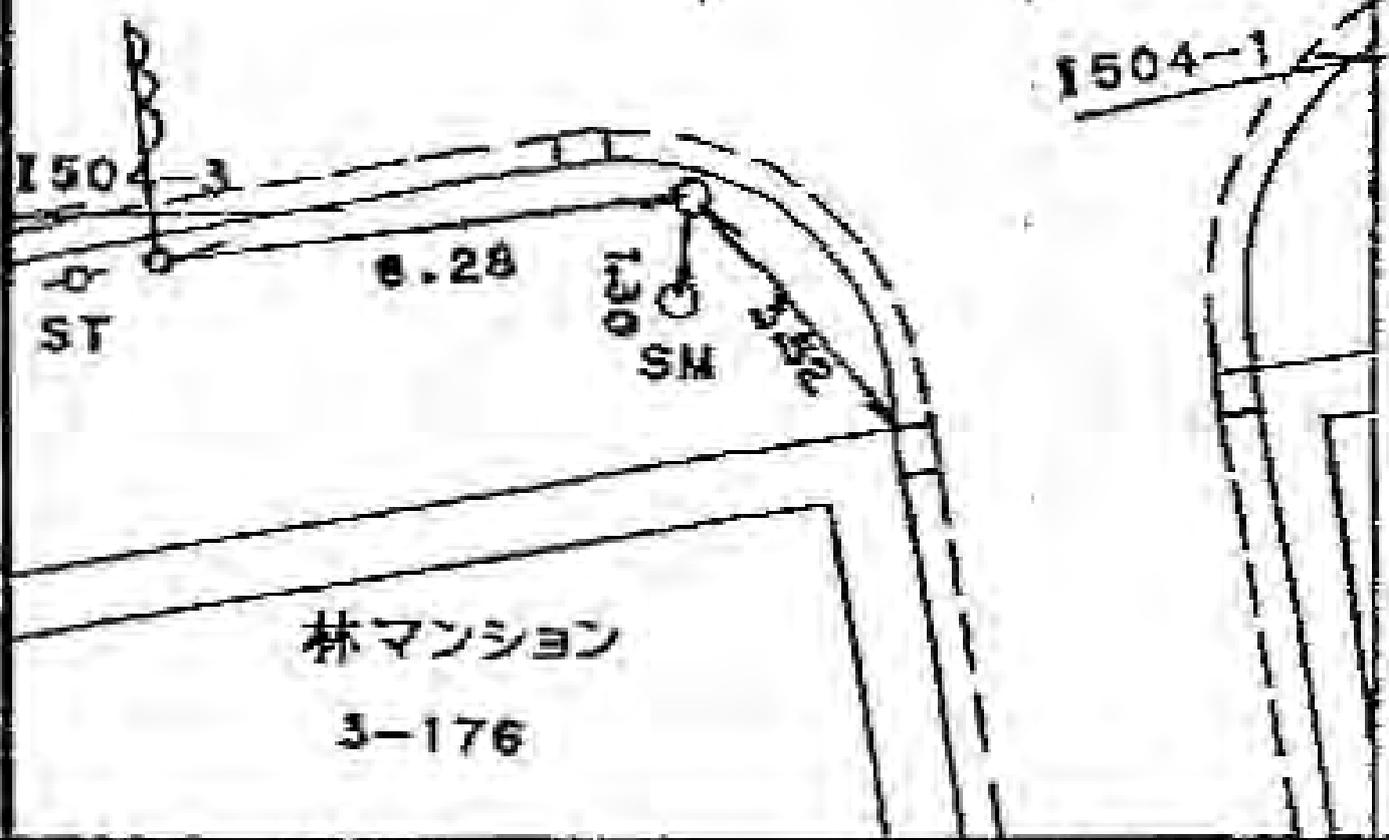

所在地

磯子区東町一
番一三號先

標識ノ種類

金属標。鋸。木杭

点番号

4

線番号

I 504


要

図

キザミ

森自動車販売k.k

11-13

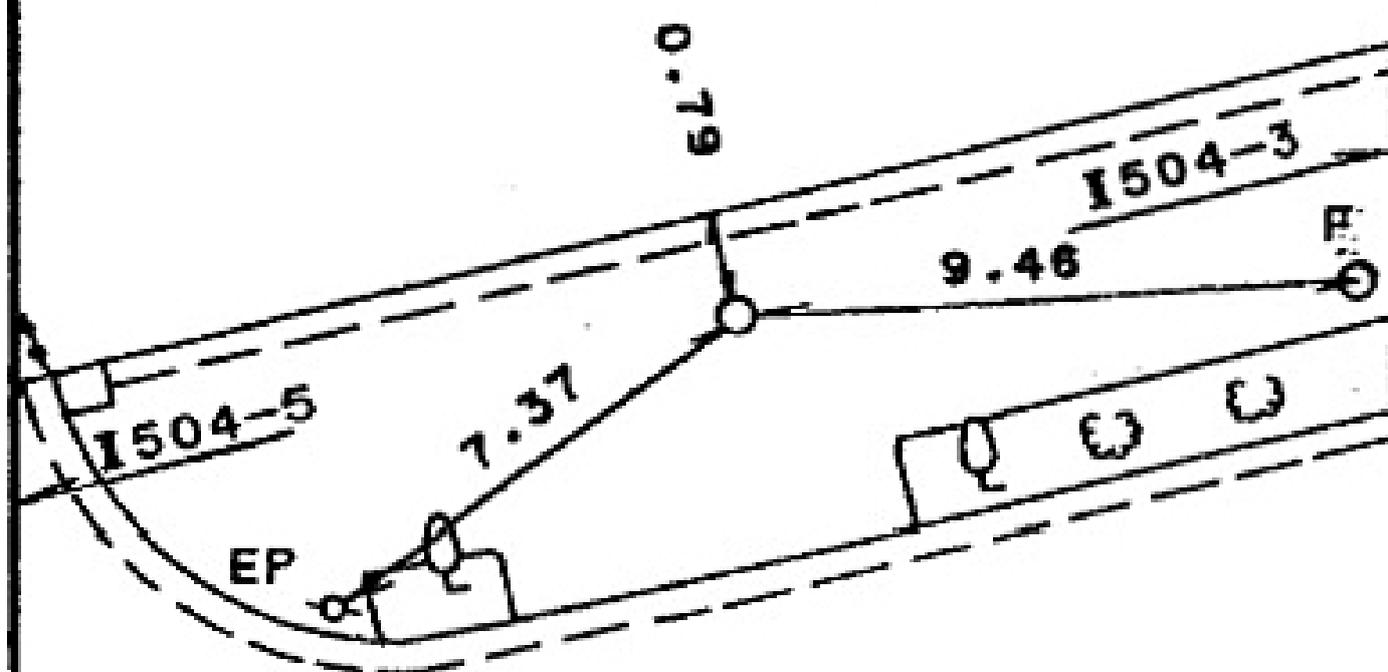

主要地方道山下本牧磯子線

616

線番号	点番号	標識ノ種類	所在地
I504	5	金属標。鋌。木杭 丰ザミ	磯子区東町九番六号先
要 図			
<p>主要地方道山下本牧磯子線</p>			

所在地

磯子区西町三番一五号先

標識ノ種類

金属標。鋏。木杭

キザミ


点番号

6

線番号

Ⅱ504

要 図

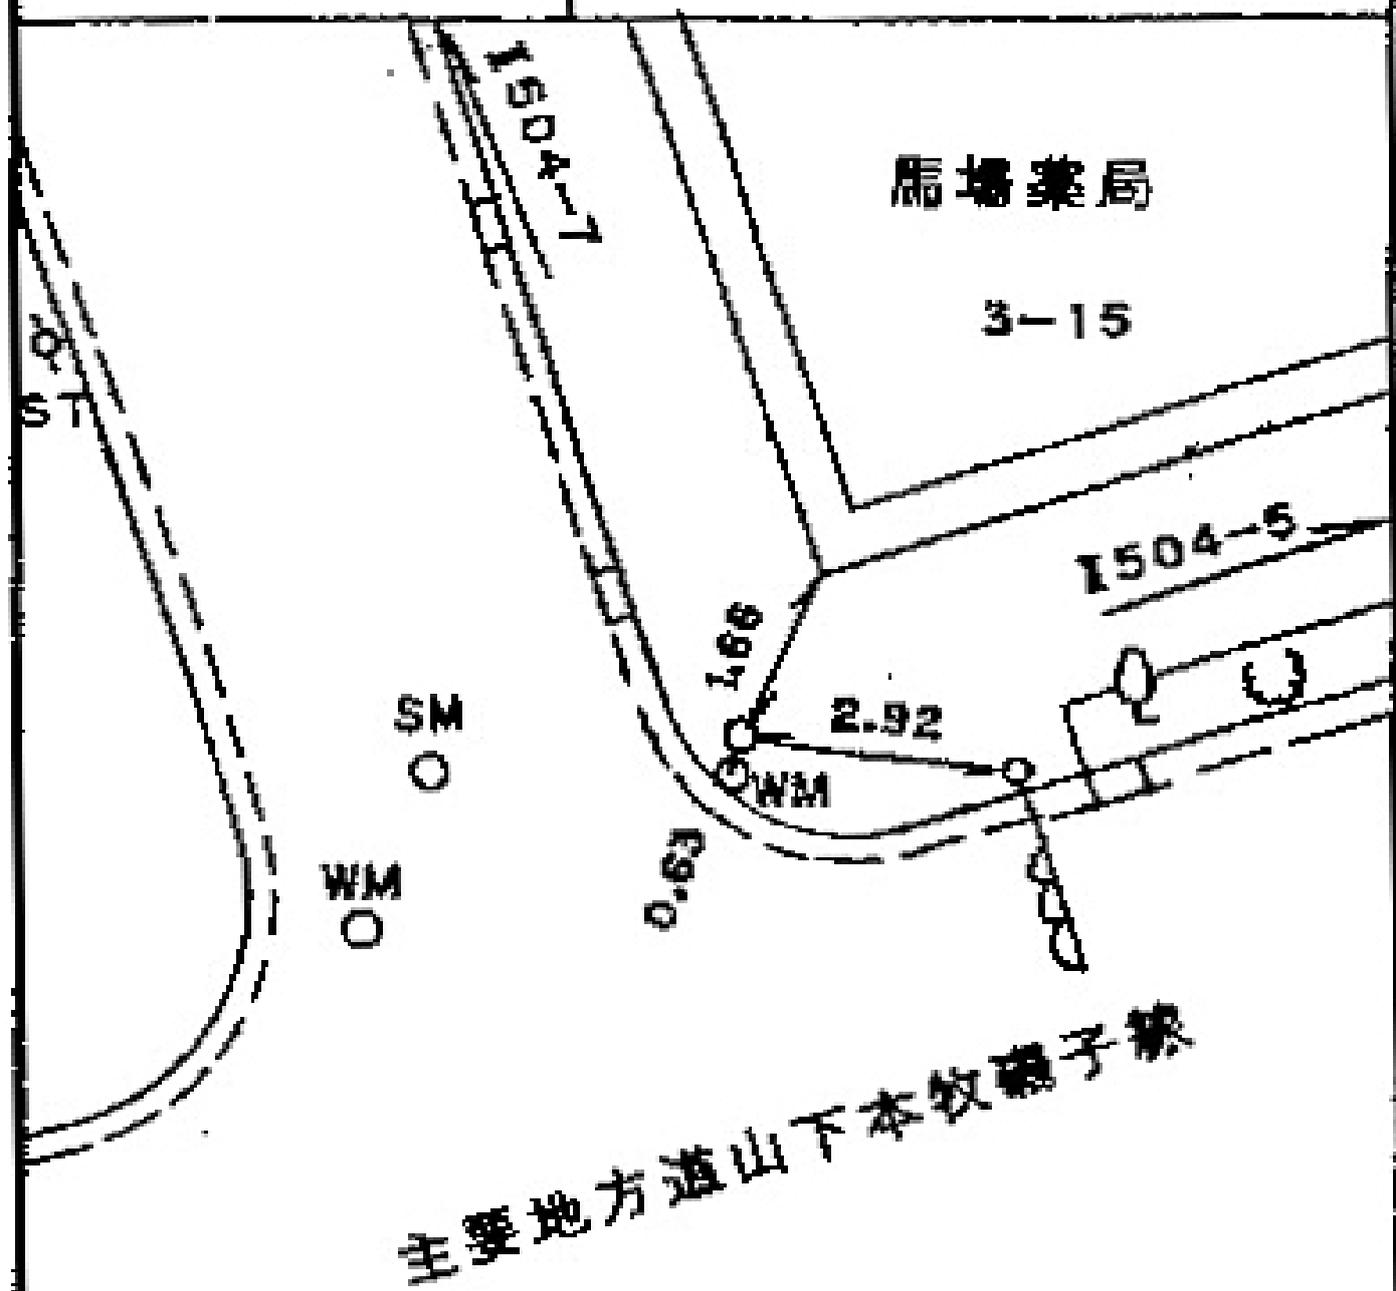

所在地

磯子区下町一〇番一五号先

標識ノ種類

金属標。鋳。木杭

キザミ

点番号


7

線番号

II504

要

図

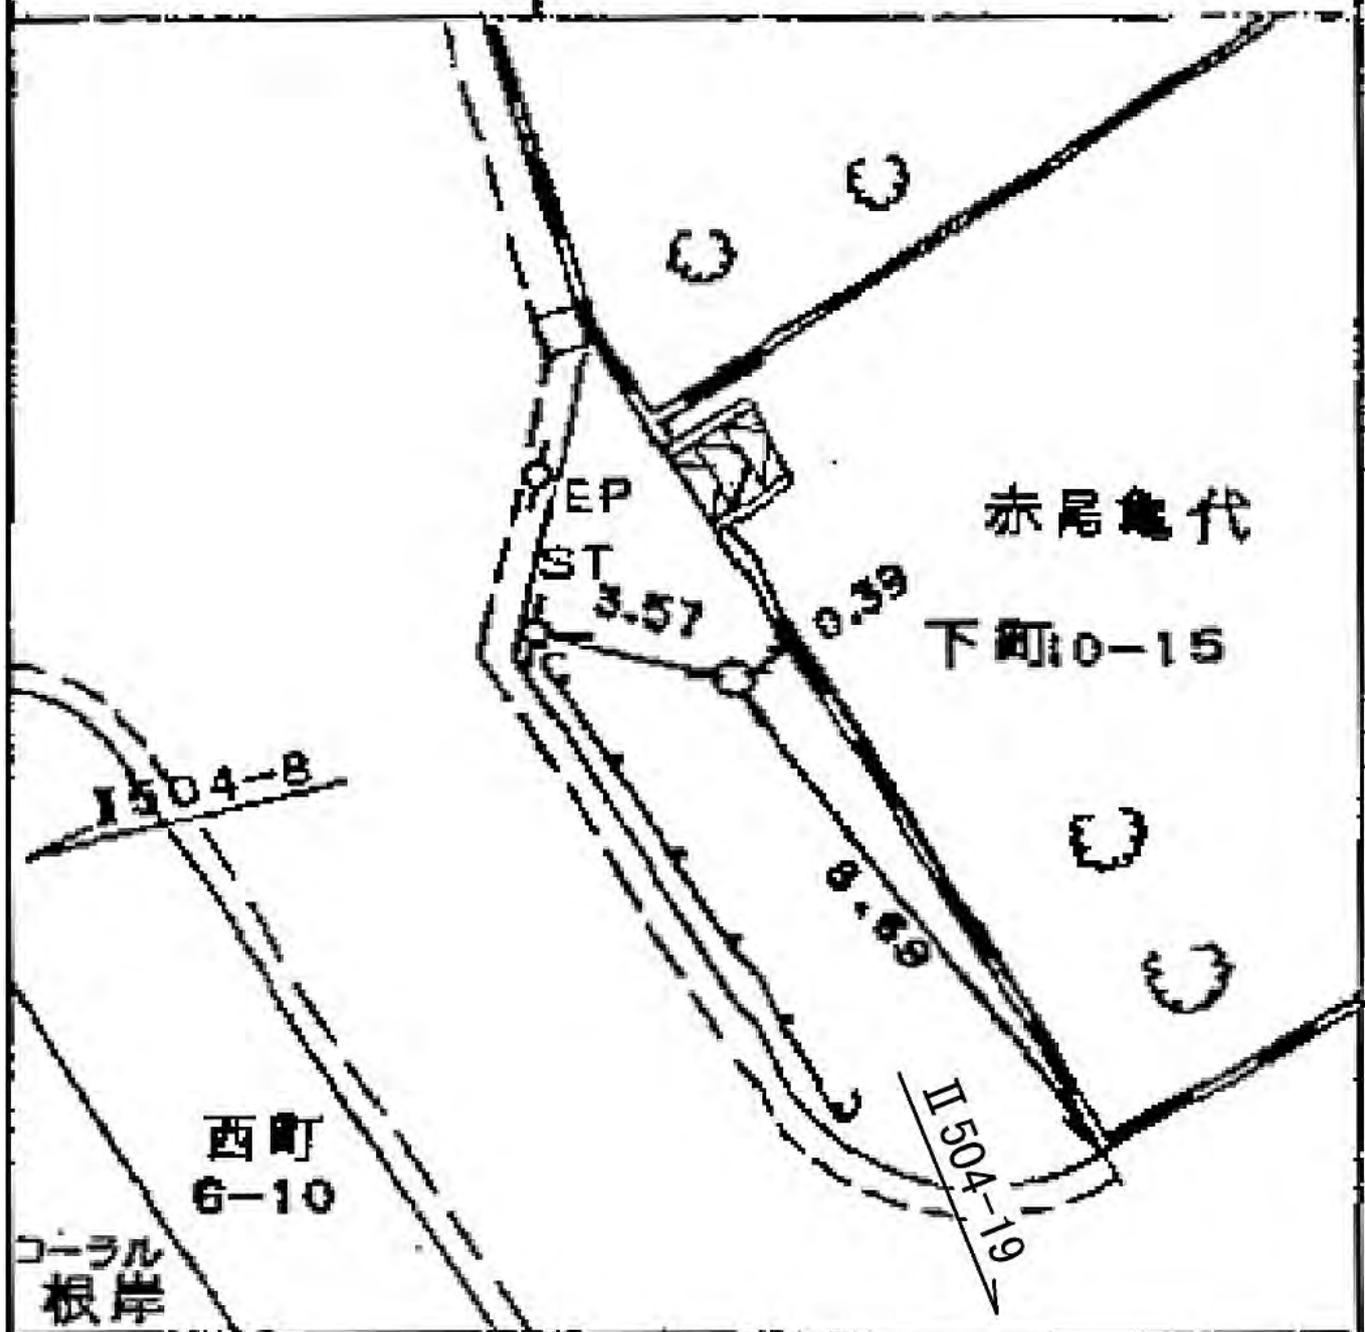

所在地

磯子区坂下町一番五四号先

標識ノ種類

金属標。鋸。木杭

点番号


11

線番号

Ⅱ504

要図

キザミ

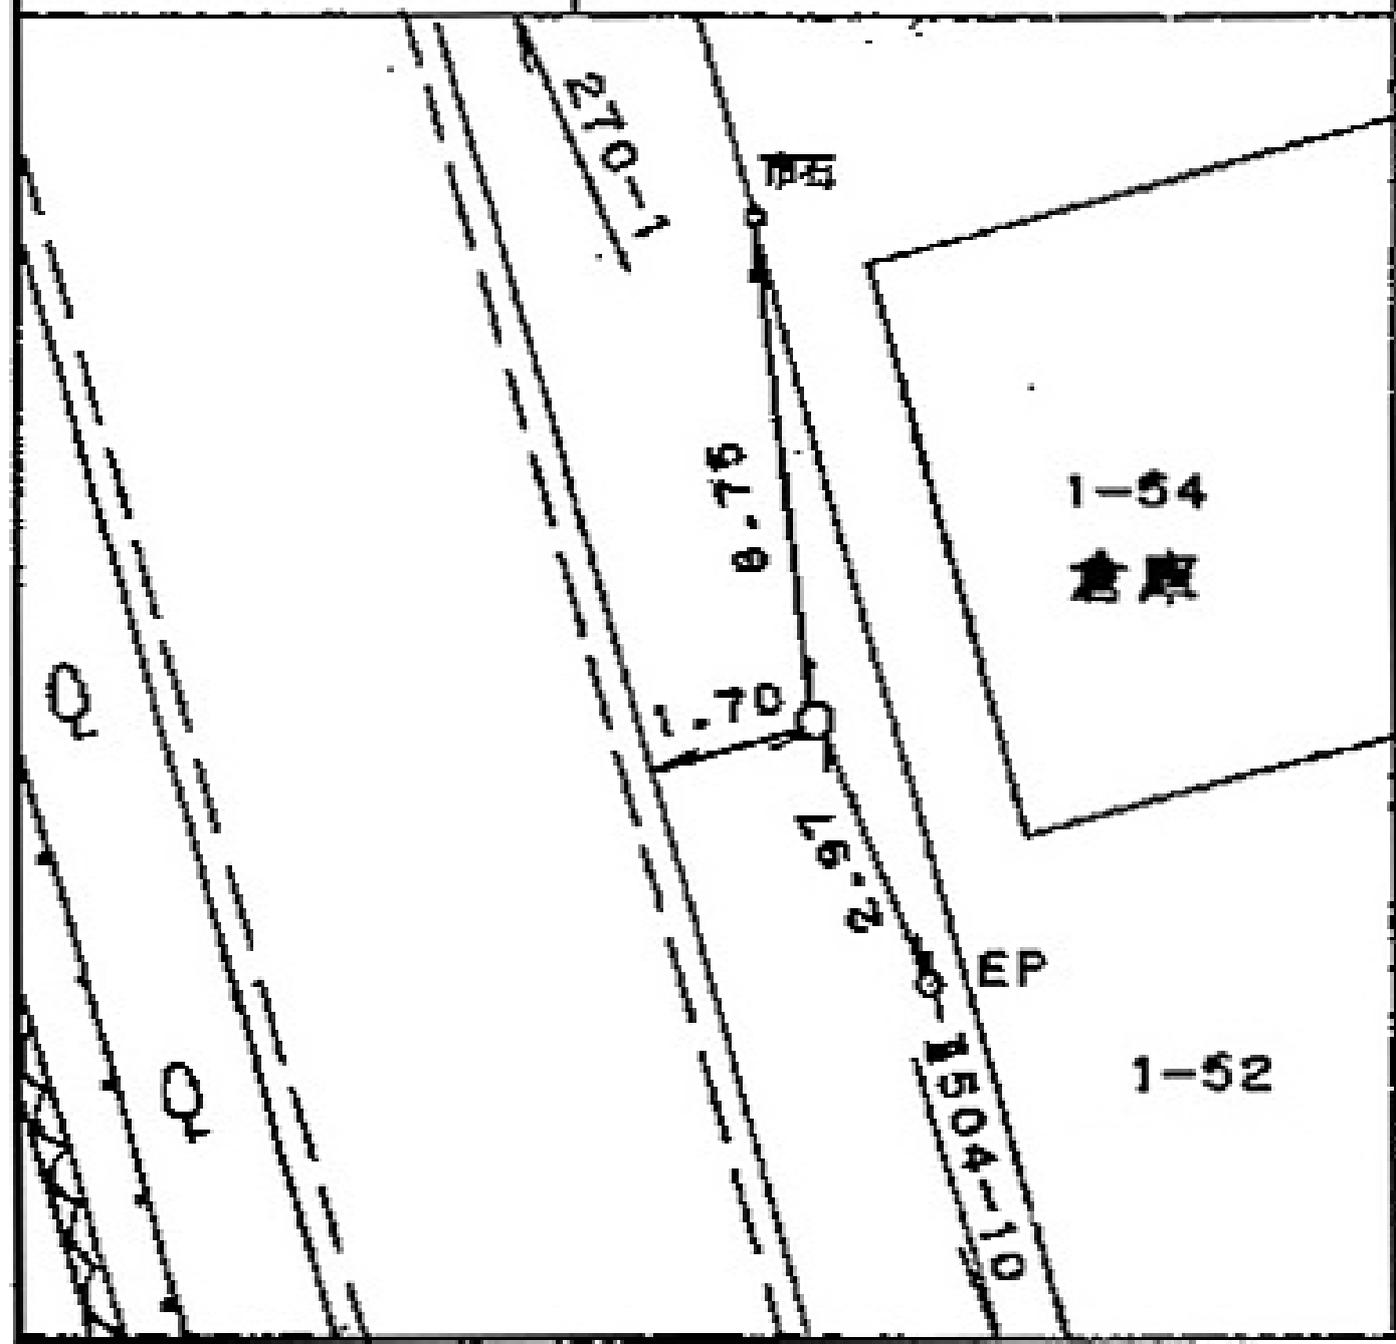

所在地

磯子区坂下町十一番三〇地先

標識ノ種類

金属標・鋌・木杭

キザミ


点番号

12


線番号

II 504


要 図

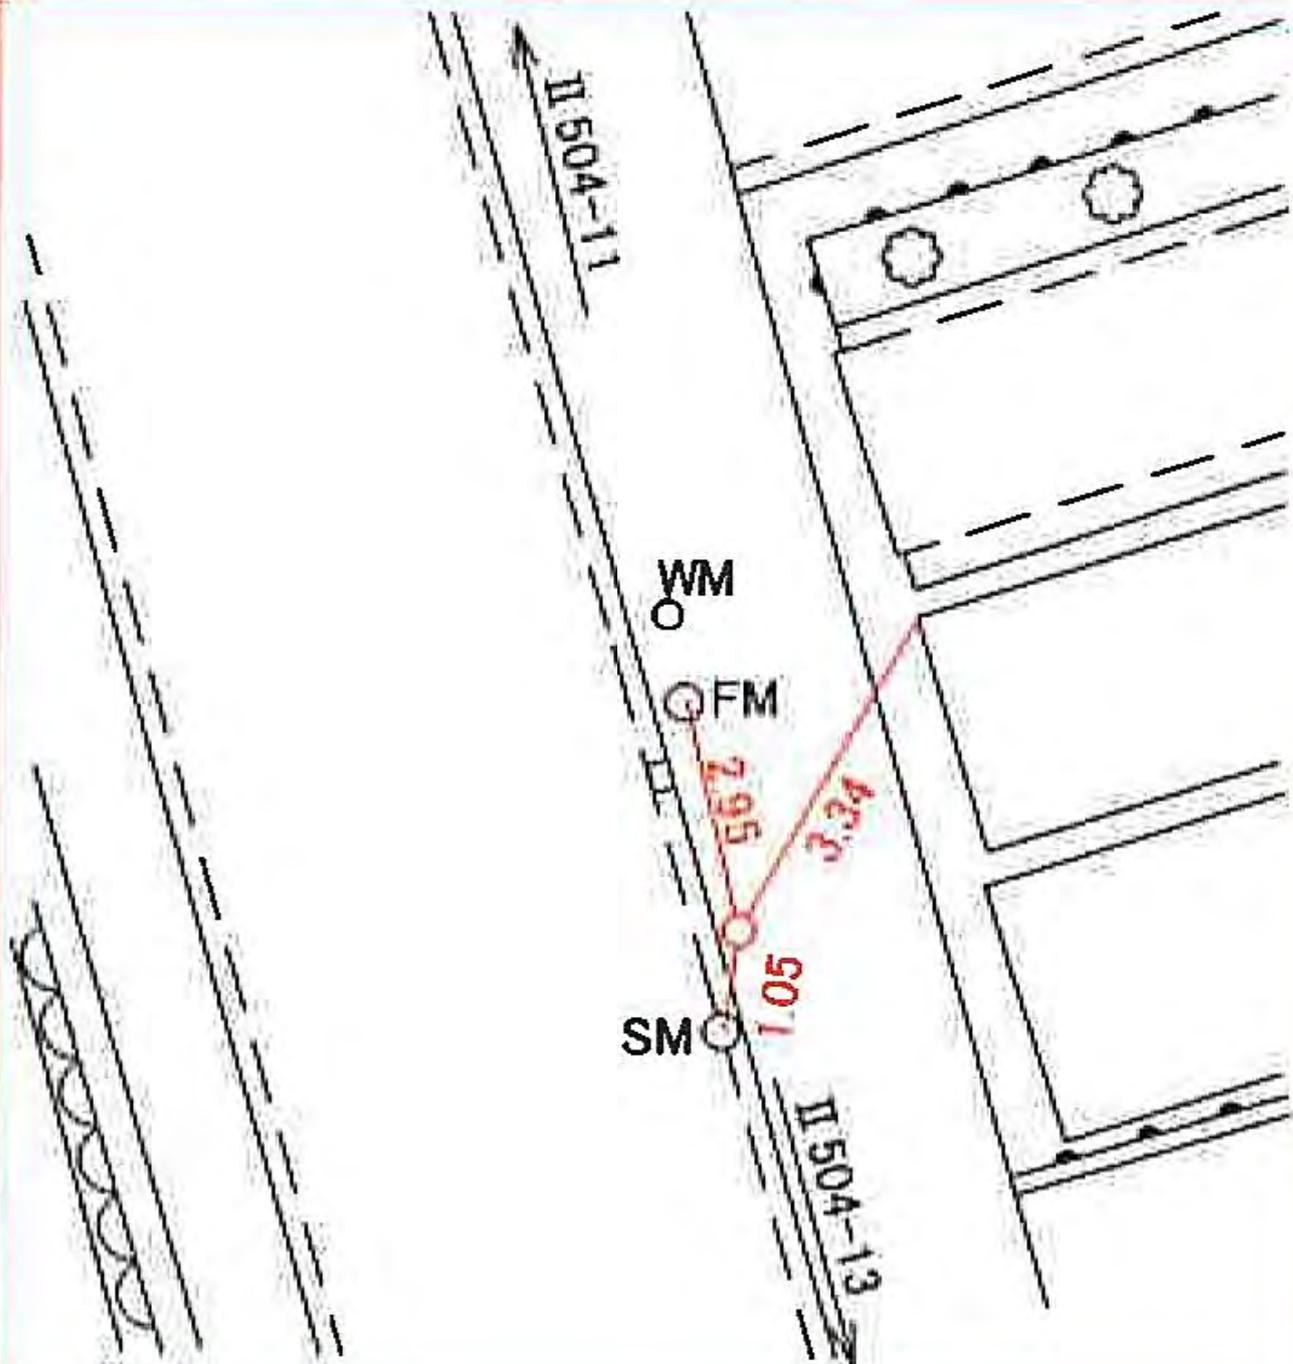

線番号	点番号	標識ノ種類	所在地
II 504	13	<div style="border: 1px solid black; border-radius: 50%; padding: 5px; display: inline-block;">金属標</div> ・ 鋸 ・ 木杭 キザミ	磯子区下町一番十九地先
要 図			

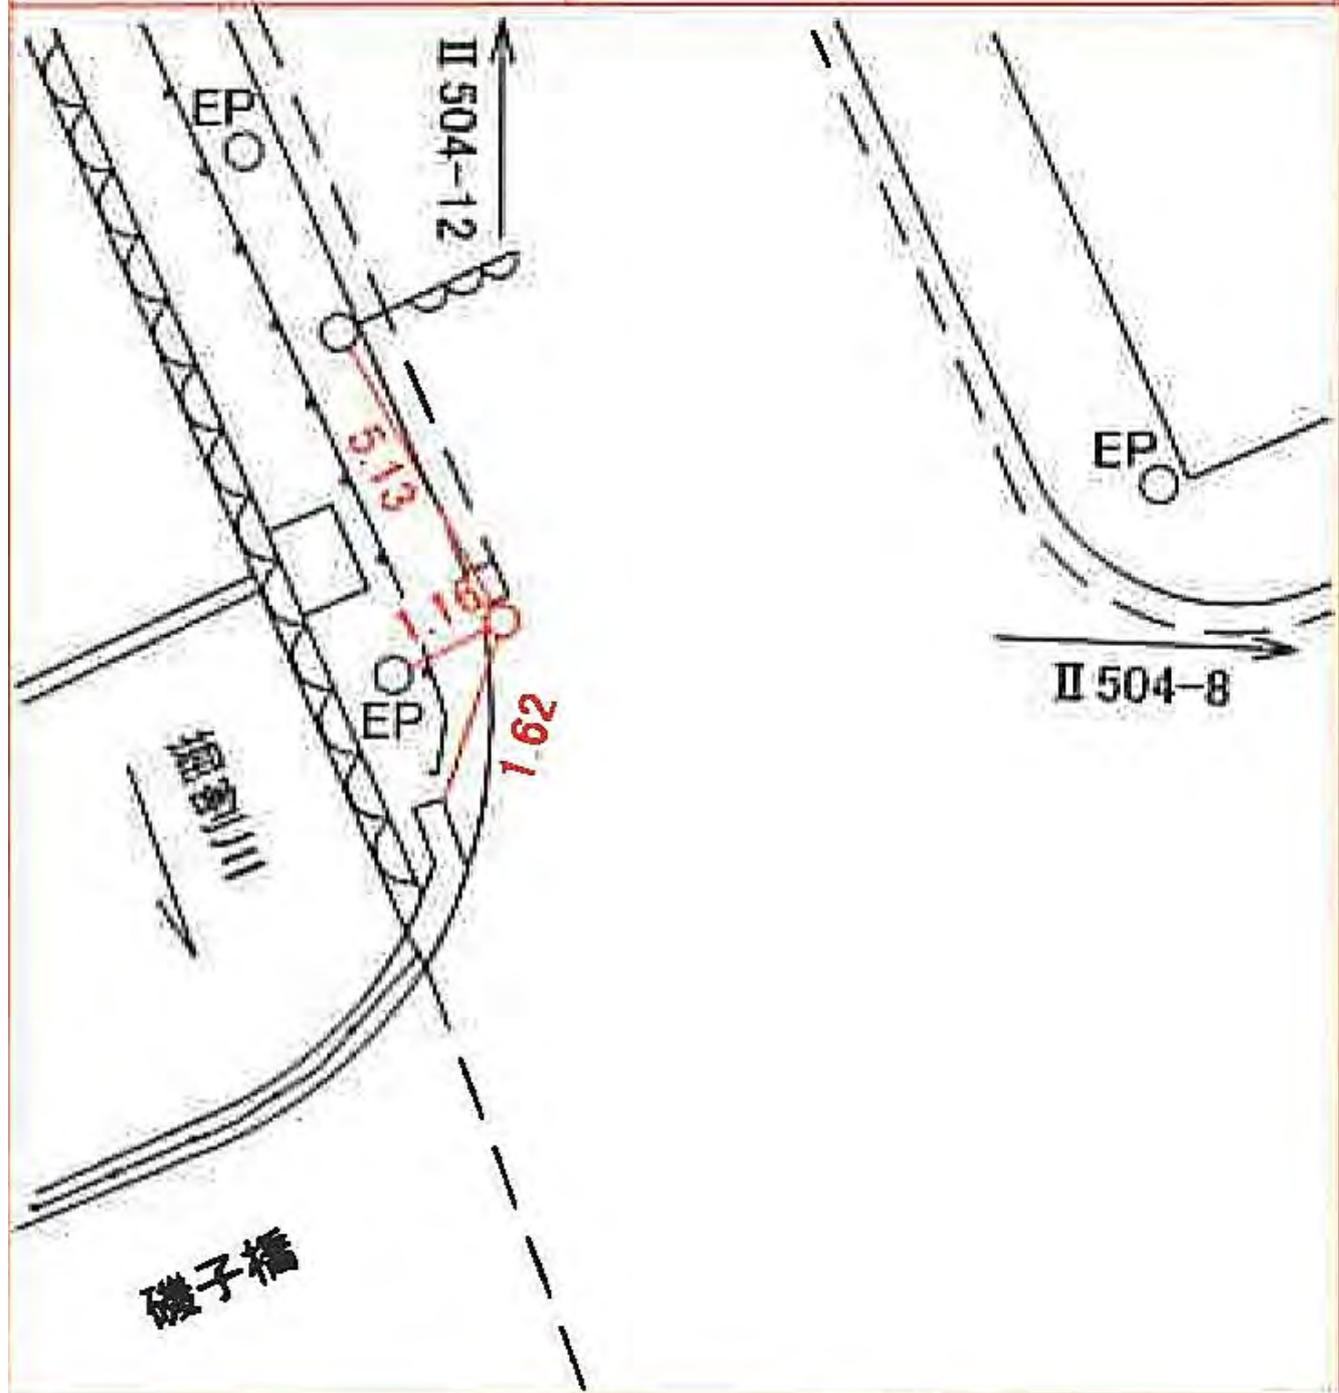

線番号	点番号	標識ノ種類	所在地
II 504	14	<div style="border: 1px solid red; border-radius: 50%; width: 60px; height: 60px; display: flex; align-items: center; justify-content: center; margin: 0 auto;"> 金 </div> 金属標・鋸・木杭 キザミ	中区根岸町二丁目八五―五番地先
<div style="border: 1px solid black; width: 100px; height: 100px; display: flex; align-items: center; justify-content: center; margin: 0 auto;"> 要 図 </div>			

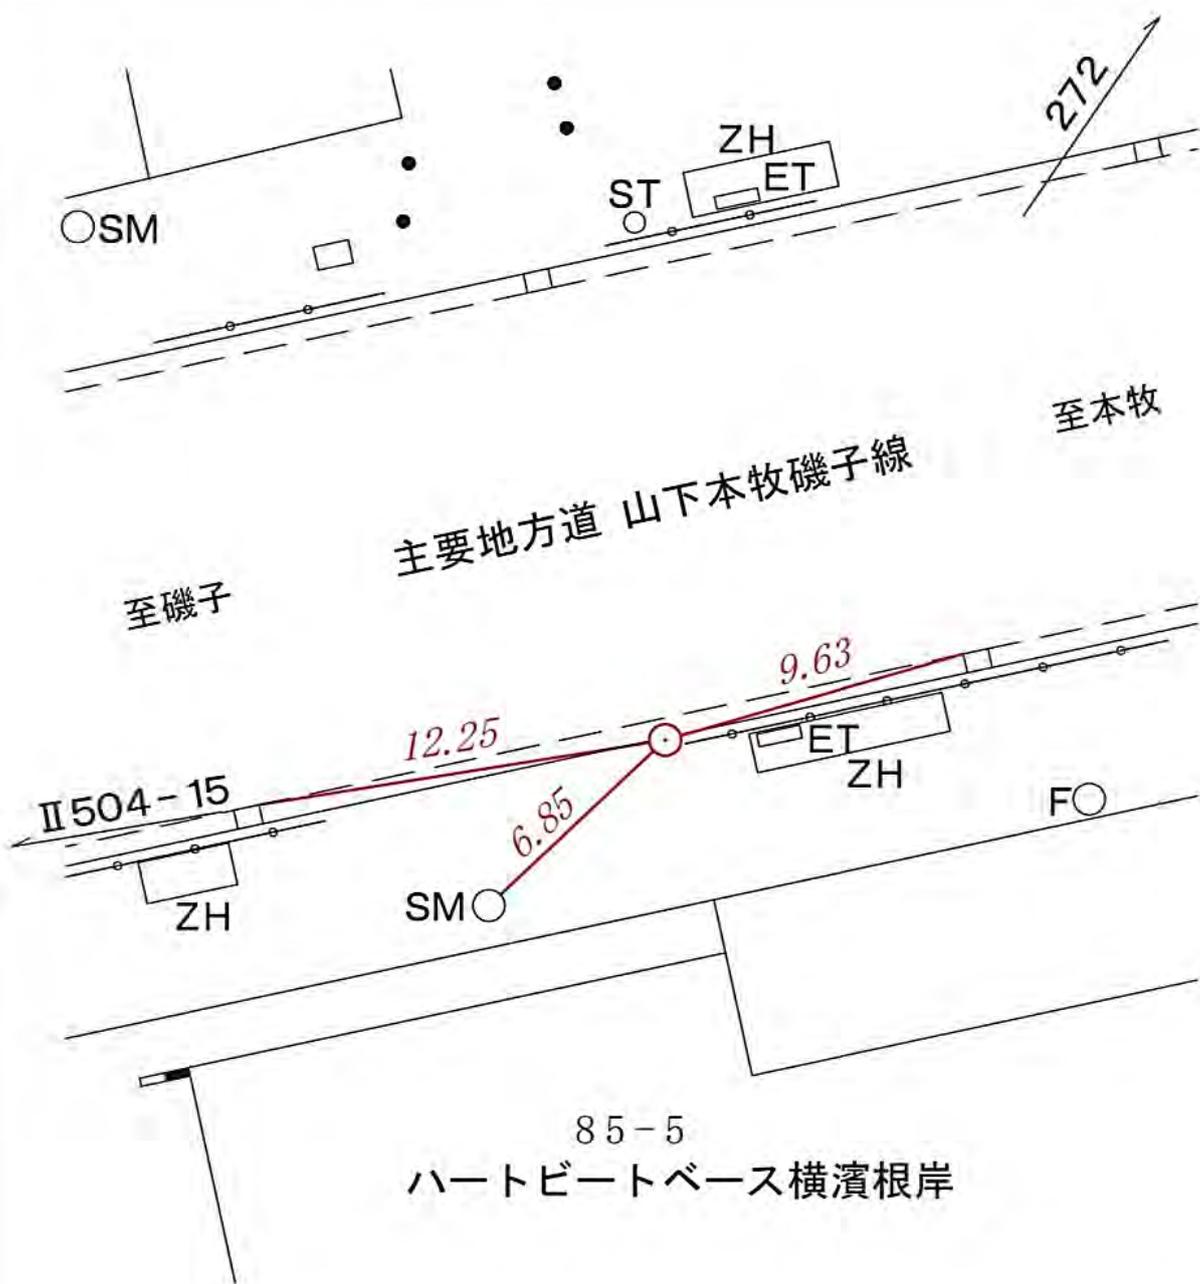

線番号	点番号	標識ノ種類	所在地
-----	-----	-------	-----

II 504	15
--------	----

金属標・鋸・木杭


キザミ

要 図


中区根岸町三丁目一七六一二六番地先



線番号	点番号	標識ノ種類	所在地
Ⅱ 504	17	<div style="border: 1px solid red; border-radius: 50%; width: 60px; height: 60px; display: flex; align-items: center; justify-content: center; margin: 0 auto;"> 金 属 標 ・ 鋸 ・ 木 杭 </div> <p style="text-align: center; margin-top: 10px;">キザミ</p>	磯子区東町一〇―四番地先
要 図			

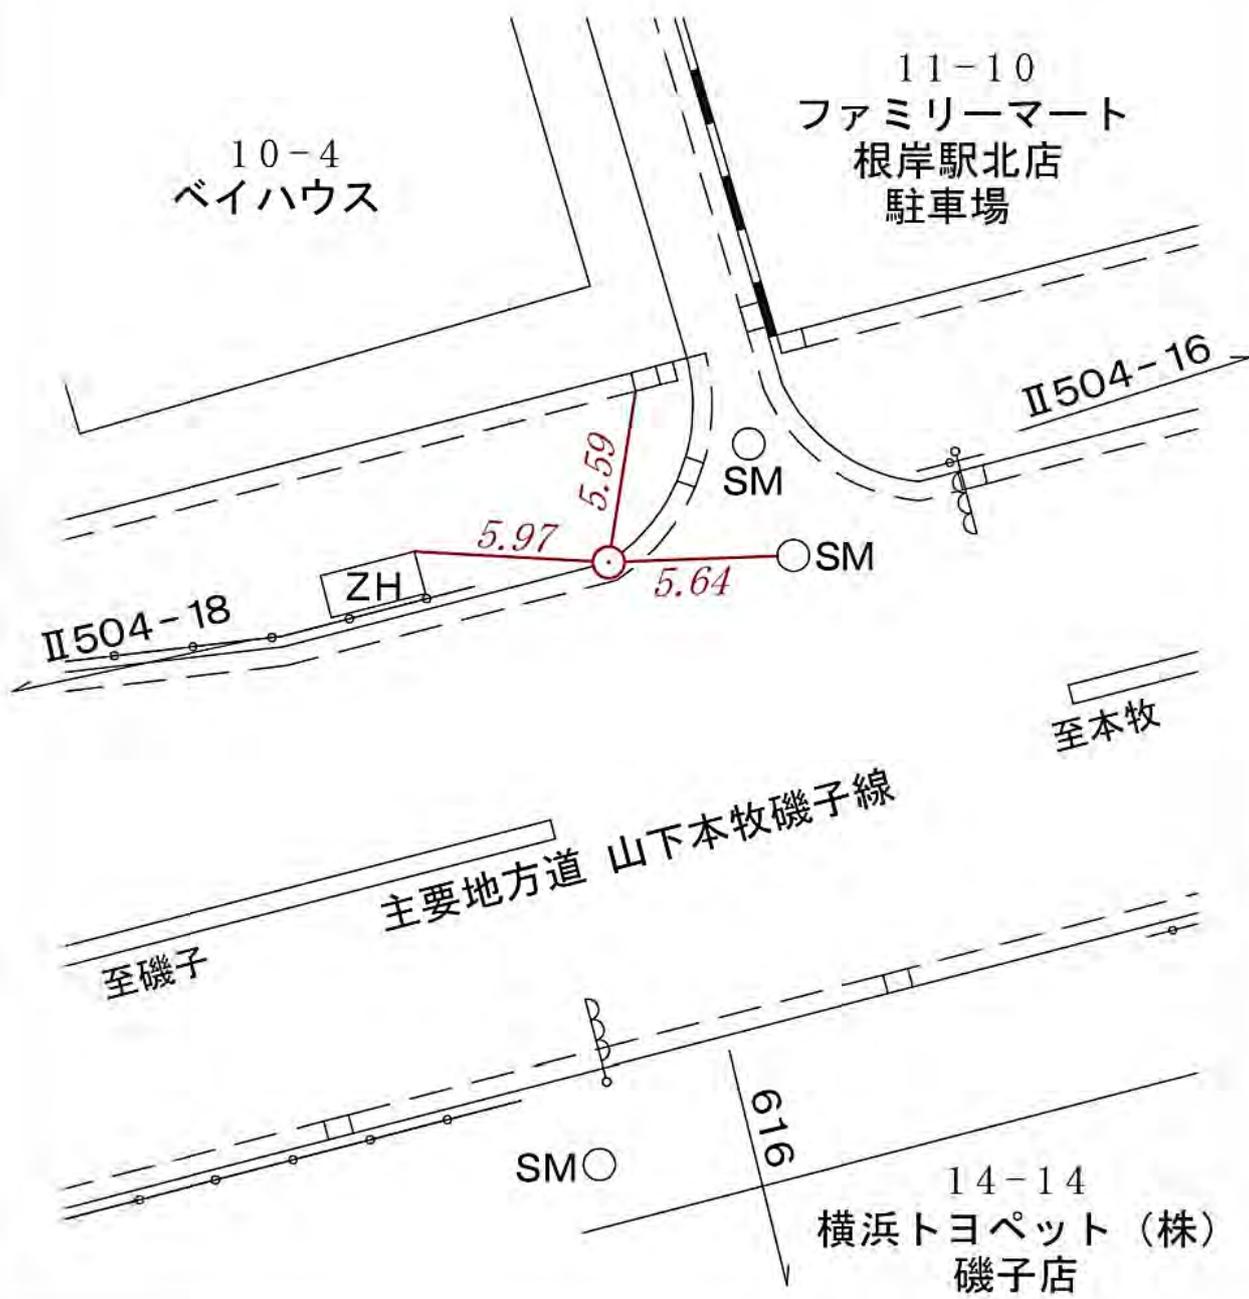

線番号	点番号	標識ノ種類	所在地
II 504	18	<div style="text-align: center;"> 金属標・鋸・木杭 キザミ </div>	磯子区東町九一九番地先
要 図			

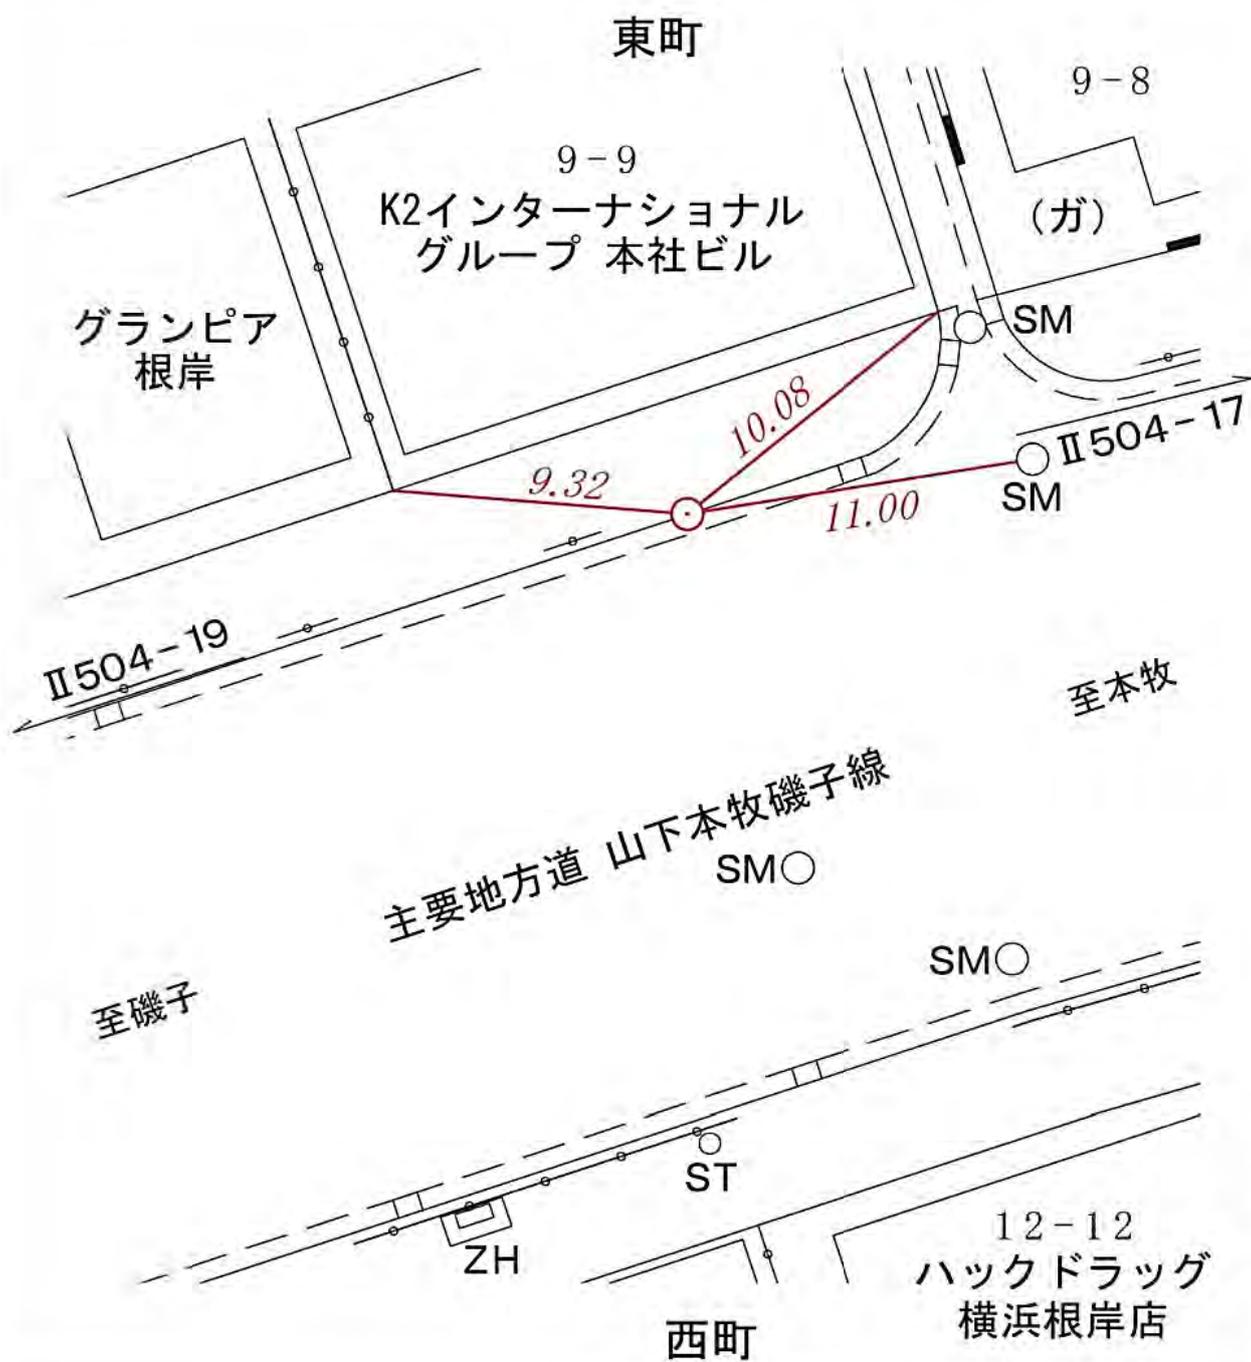

線番号	点番号	標識ノ種類	所在地
Ⅱ 504	19	<div style="border: 1px solid red; border-radius: 50%; width: 60px; height: 60px; display: flex; align-items: center; justify-content: center; margin: 0 auto;"> 金 </div> 金属標・鋌・木杭 キザミ	磯子区西町三一五番地先
要 図			



所在地

泉区中田南一丁目三番一四号先

標識ノ種類

金属標。鋳。木杭

点番号


7

線番号

I 505

キザミ

要 図

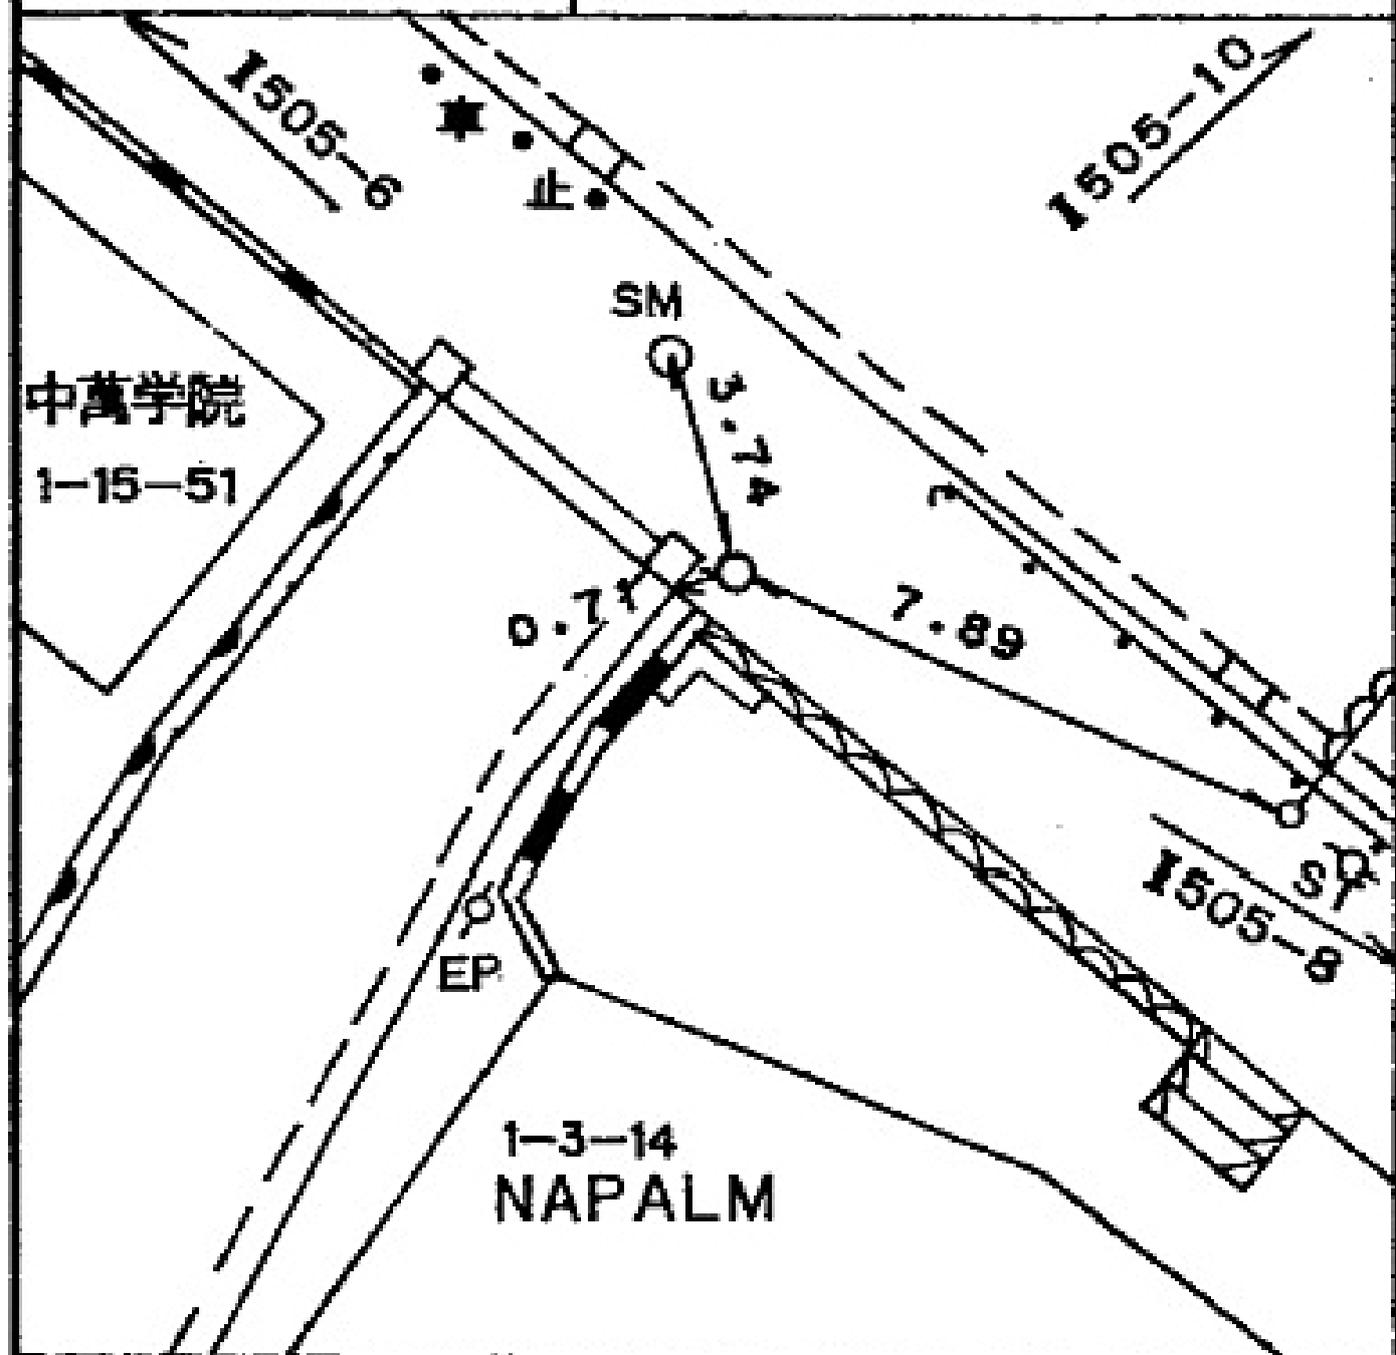

所在地

戸塚区矢部町一八二八番六四号先

標識ノ種類

金属標。鉄。木杭

点番号

9

線番号


I 505

丰ザミ

要 図

石川美容室

1828-64

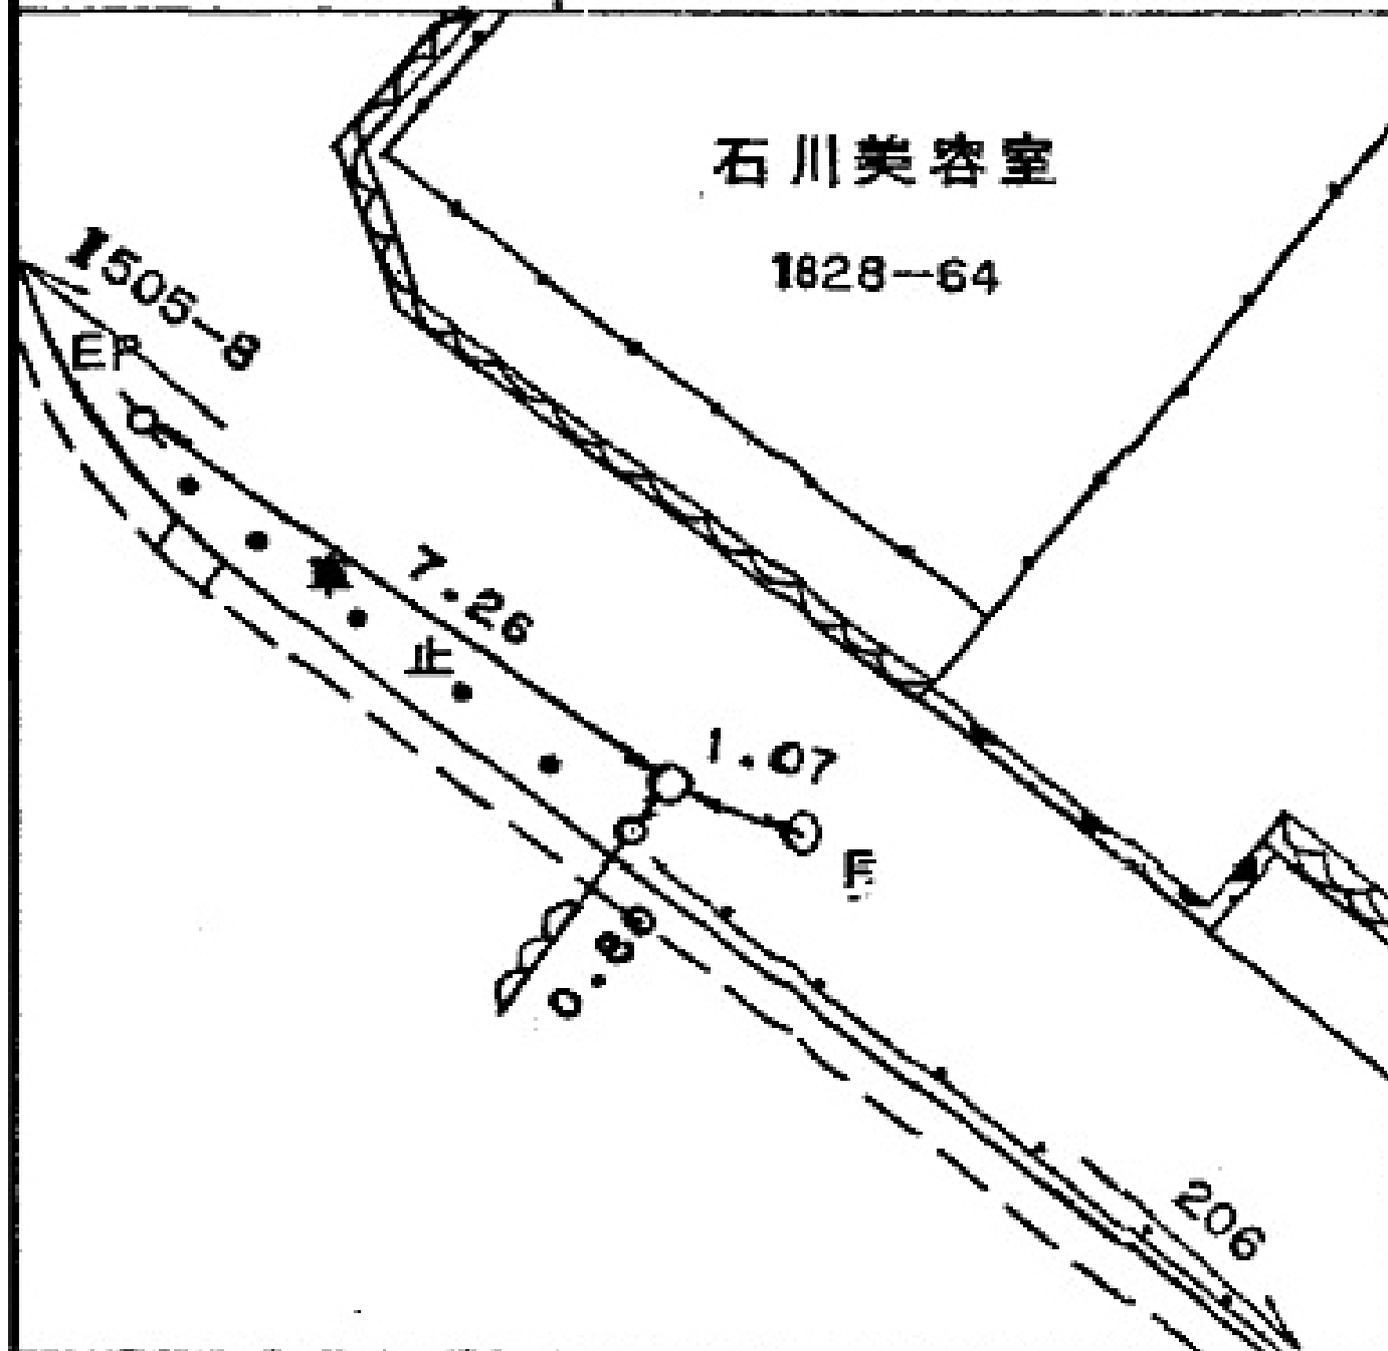

所在地

戸塚区矢部町一九六〇—一番地先

標識ノ種類

金属標。鋌。木杭

ナザミ

点番号


10

線番号

I 505

要

図

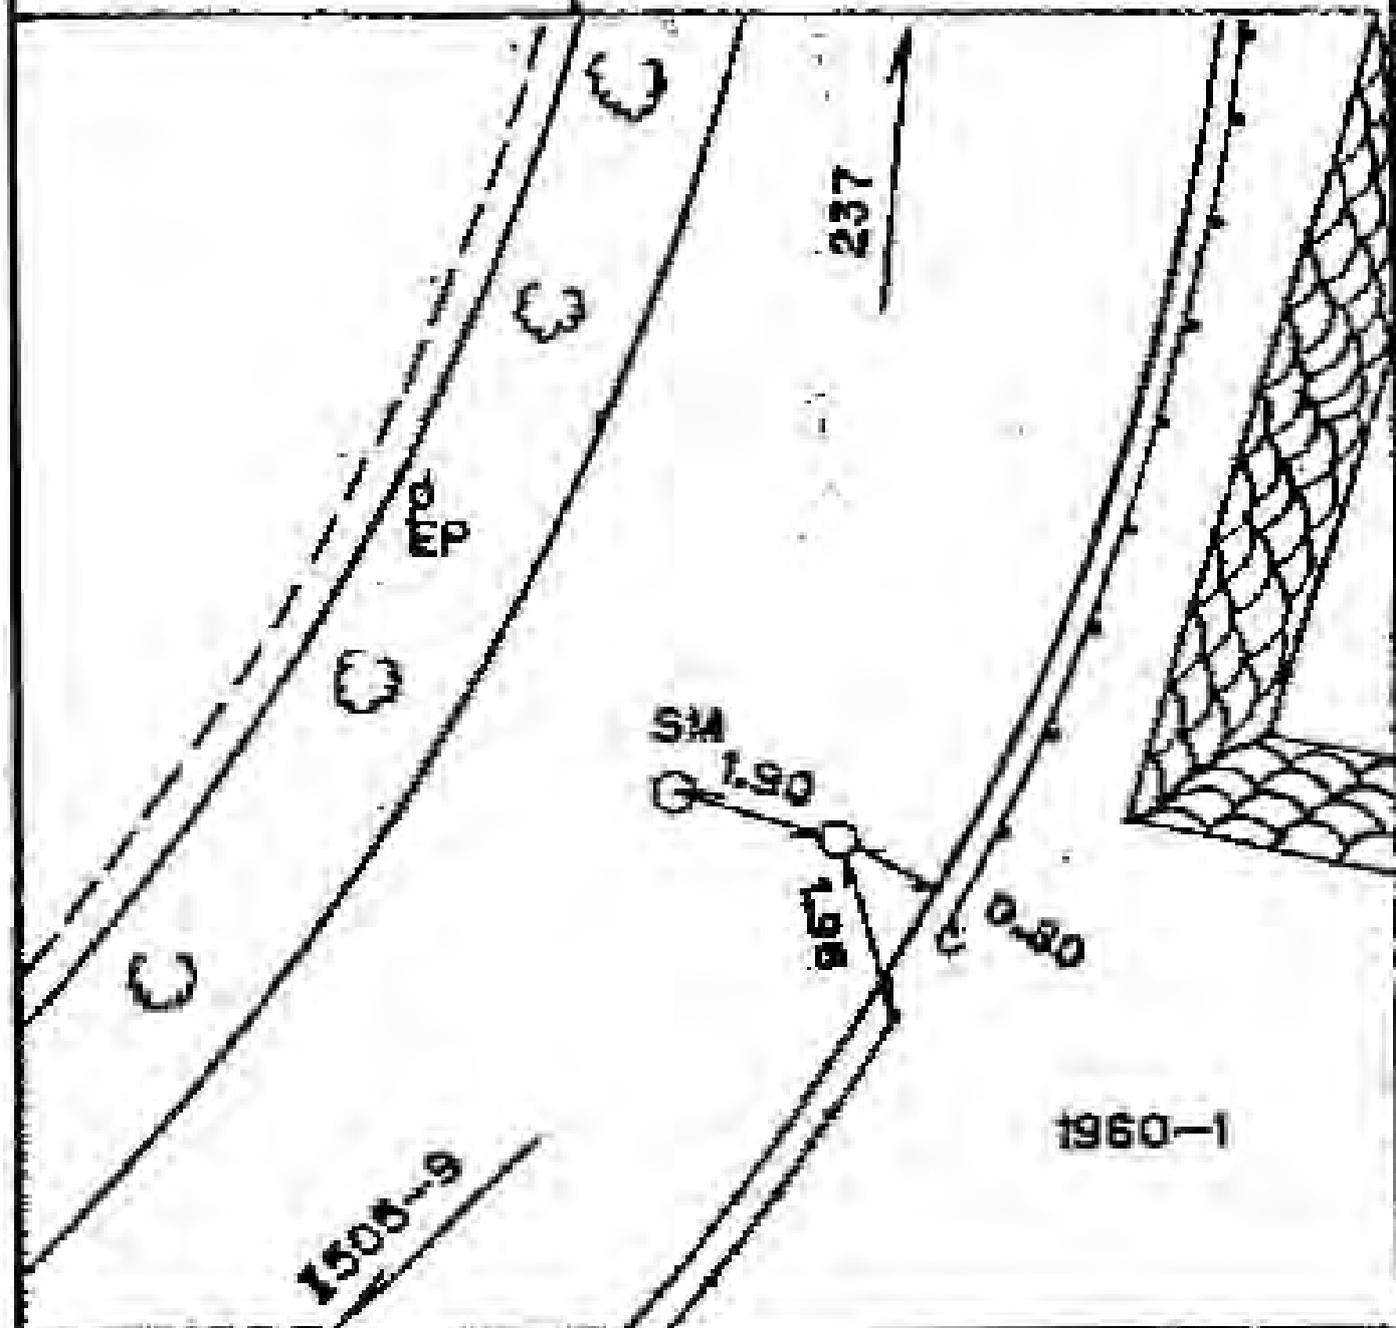

所在地

金沢区金沢町二二三番地先

標識ノ種類

金属標。鉄。木杭

点番号


1

線番号

H506

半サミ

要 図

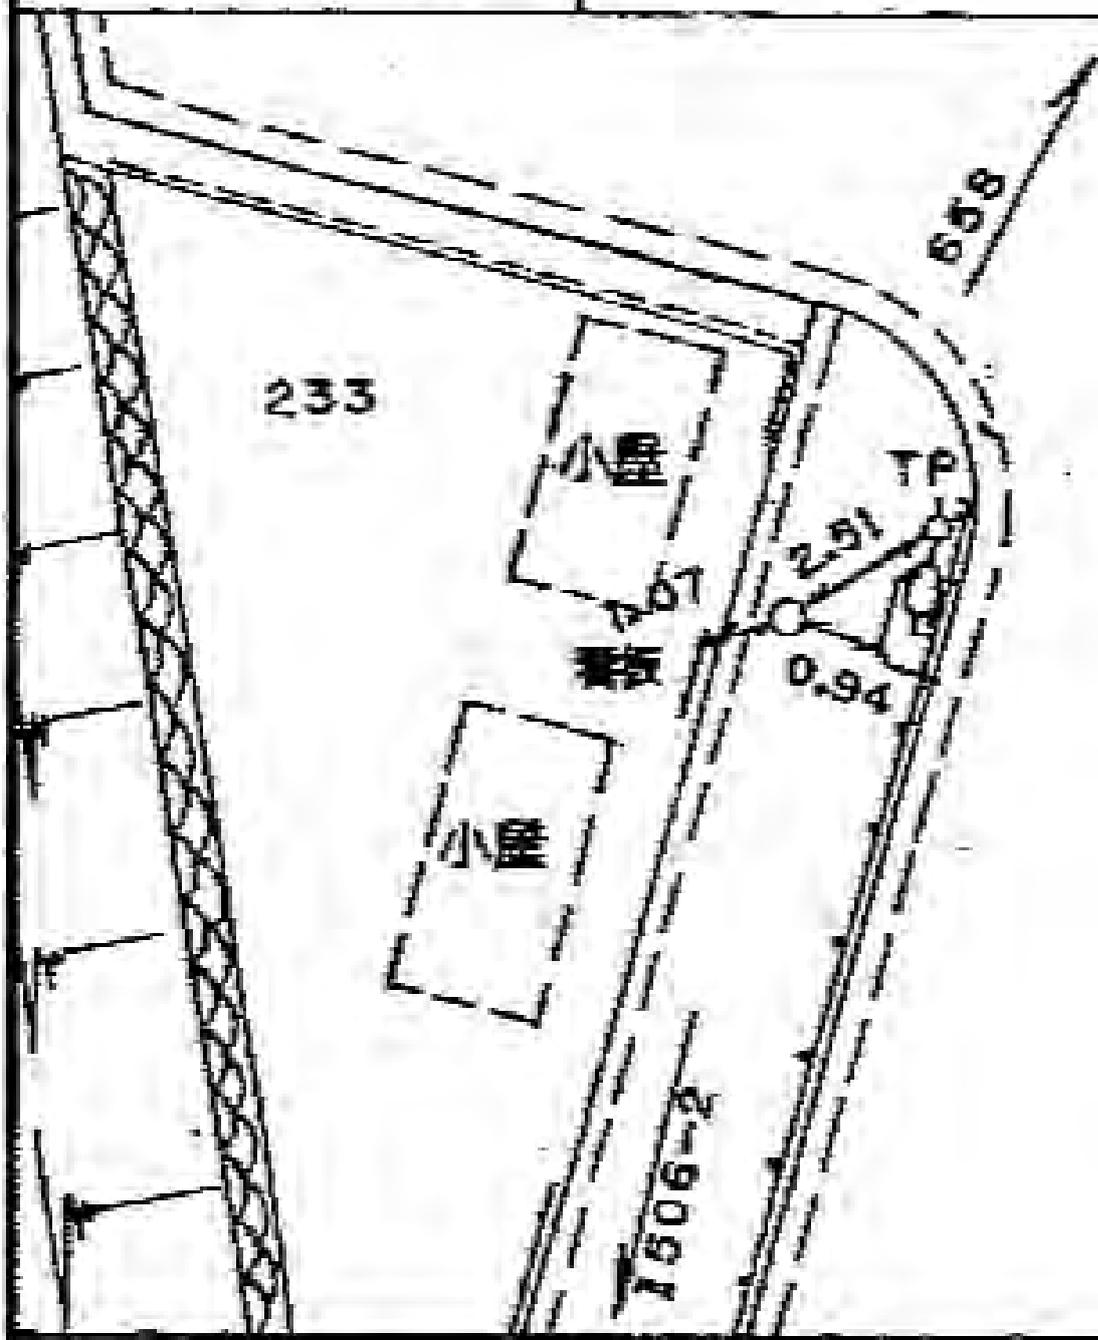

所在地

金沢区金沢町一八四一七五番地先

標識ノ種類

金属標。鉄。木杭

本サニ

点番号


2

線番号

I506

要

図

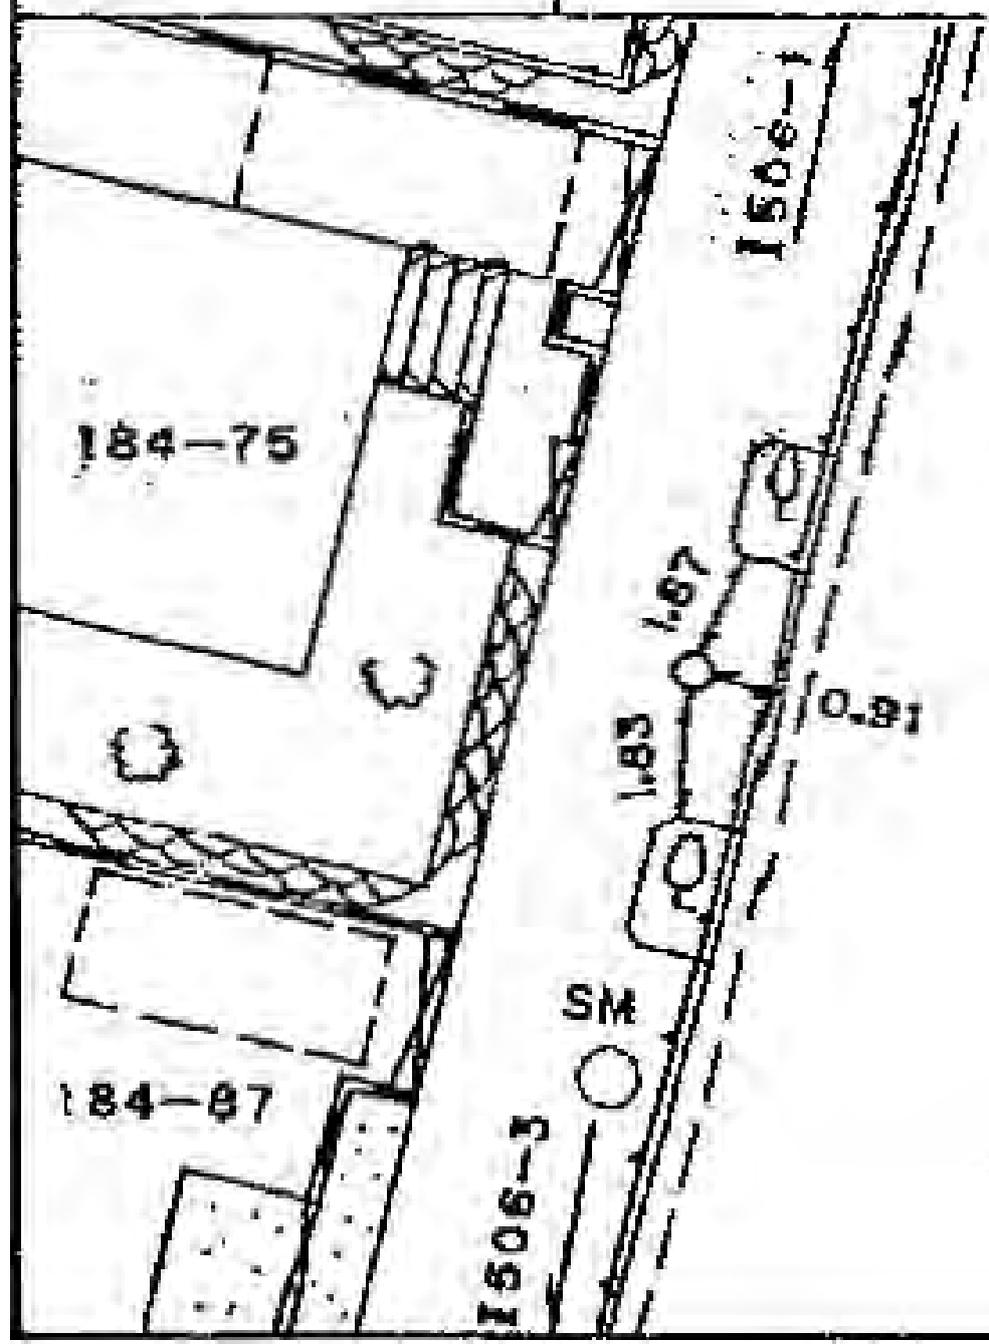

所在地

金沢区寺前二丁目二一四番地先

標識ノ種類

金属標。鋌。木杭

点番号

4

線番号

I506

キザミ

要

図

2-21-14

市石

I506-3


TP
0.98

0.97

0.97

SM

I506-5

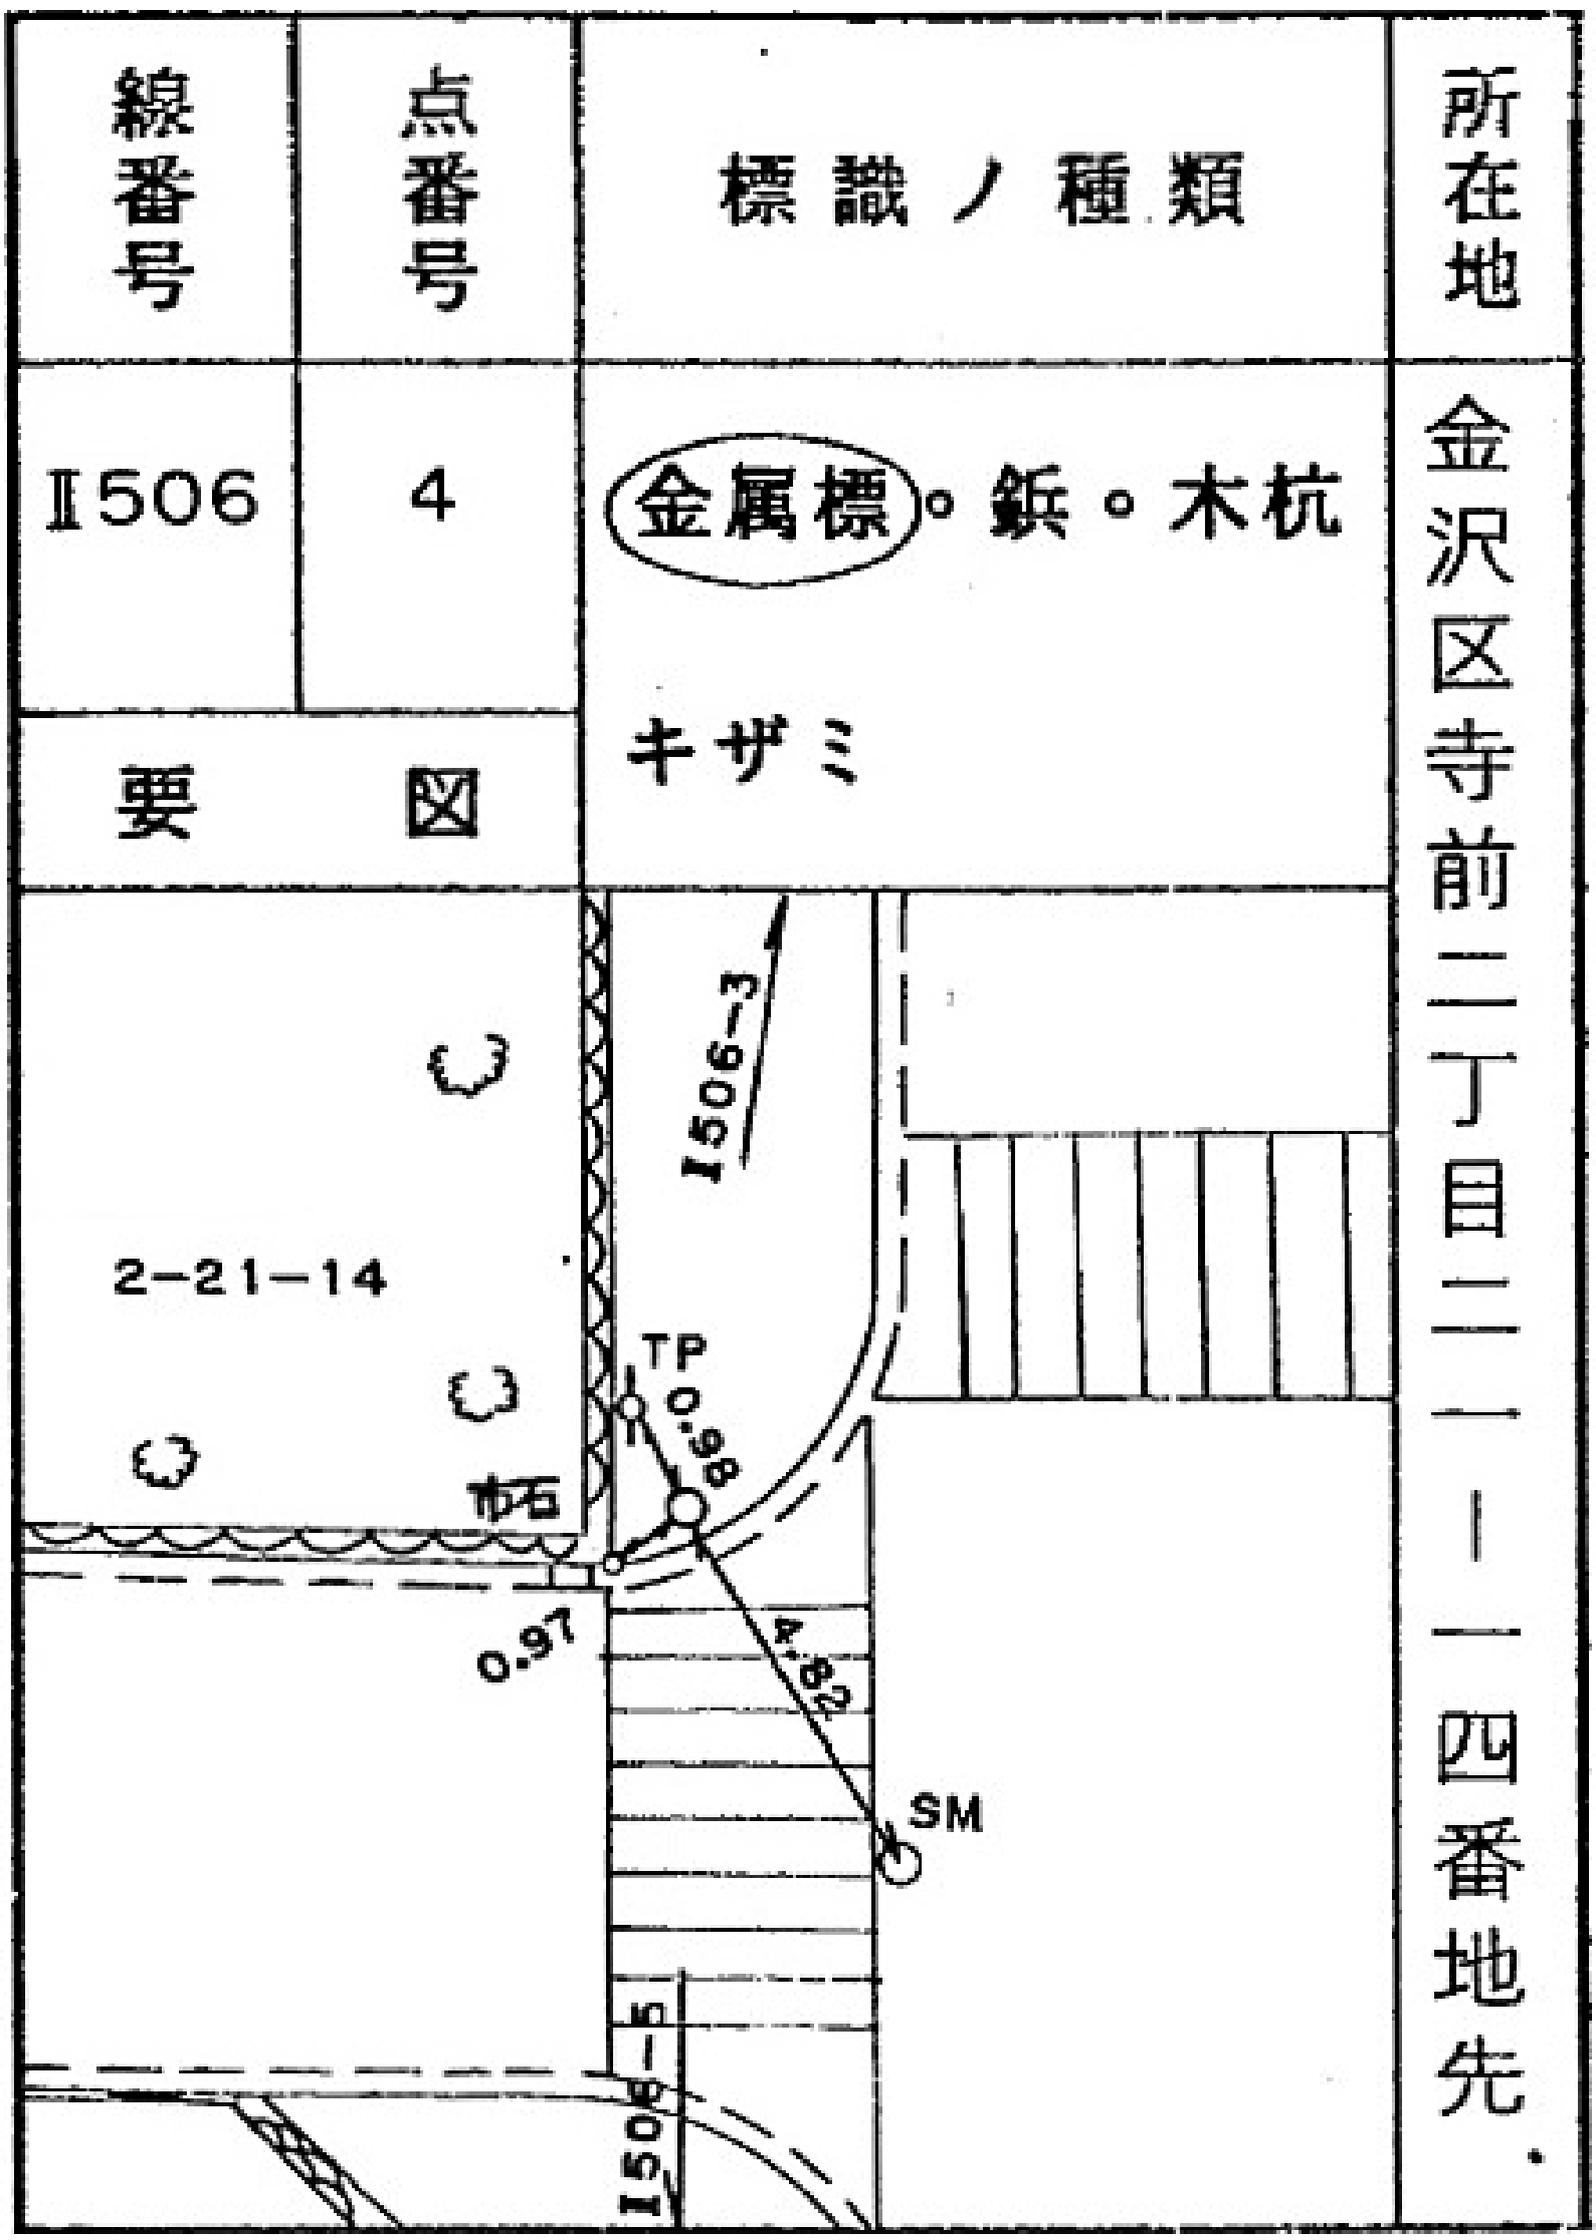

所在地

金沢区町屋町三二一七番地先

標識ノ種類

金属標。鋌。木杭

ナザミ

点番号


5

線番号

I506

要

図

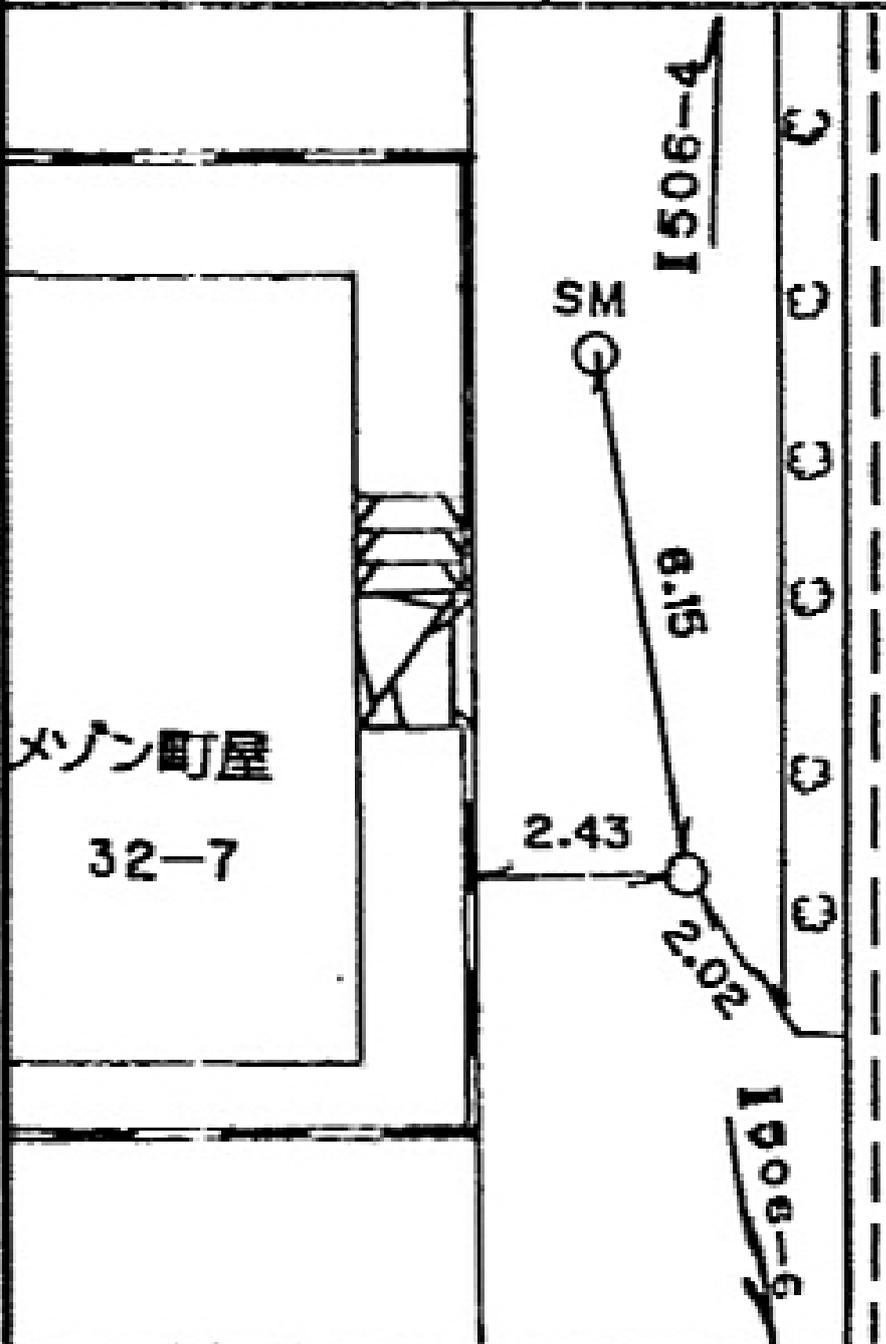

所在地

金沢区町屋町三二一二四番地先

標識ノ種類

金属標。鋌。木杭

点番号

6


線番号

I506

要

図

キザミ

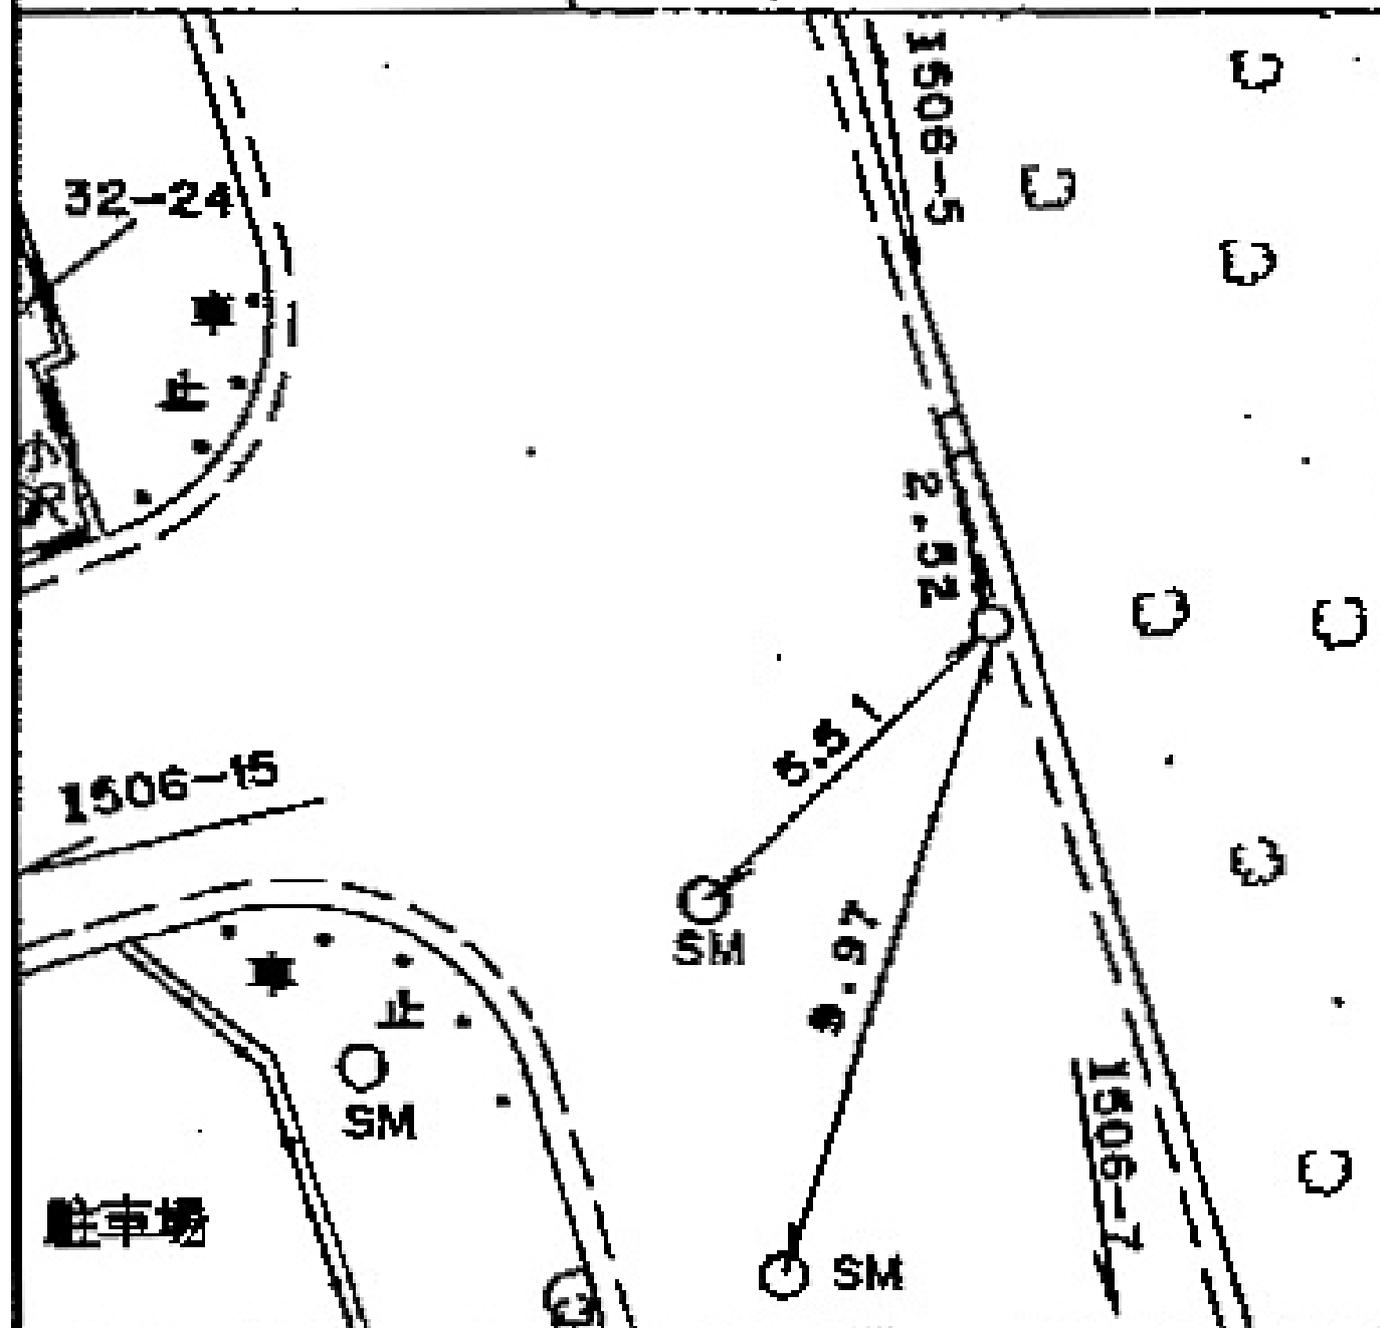

所在地

金沢区平潟町一八番地先

標識ノ種類

金属標。紙。木杭

点番号

9

線番号

I506

要

図

半ザミ

平潟住宅
大蔵省関東財務局

17-2

I506-9

SM

WM

WM

○

I506-10

F

○

○

4.55

3.34

○

マス

8.28

EP

駐車場

18



線番号	点番号	標識ノ種類	所在地
I506	10	<div style="border: 1px solid black; border-radius: 50%; padding: 5px; display: inline-block;">金属標</div> 。鋳。木杭	金沢区平瀧町一九一五番地先
要 図		キザミ	
<p> ライオンズ マンション 金沢八景 11-2 </p> <p> 若草病院 12 </p> <p> EP 60 </p> <p> SM </p> <p> R-83 </p> <p> I506-11 </p> <p> I506-9 </p>			
<div style="border: 1px solid black; padding: 10px; text-align: center;"> <p>ママーショップ 渡辺牛乳店 19-5</p> </div>			

所在地

金沢区平潟町一一一番地先

標識ノ種類

金属標。錕。木杭

点番号


11

線番号

Ⅱ506

キザミ

要 図

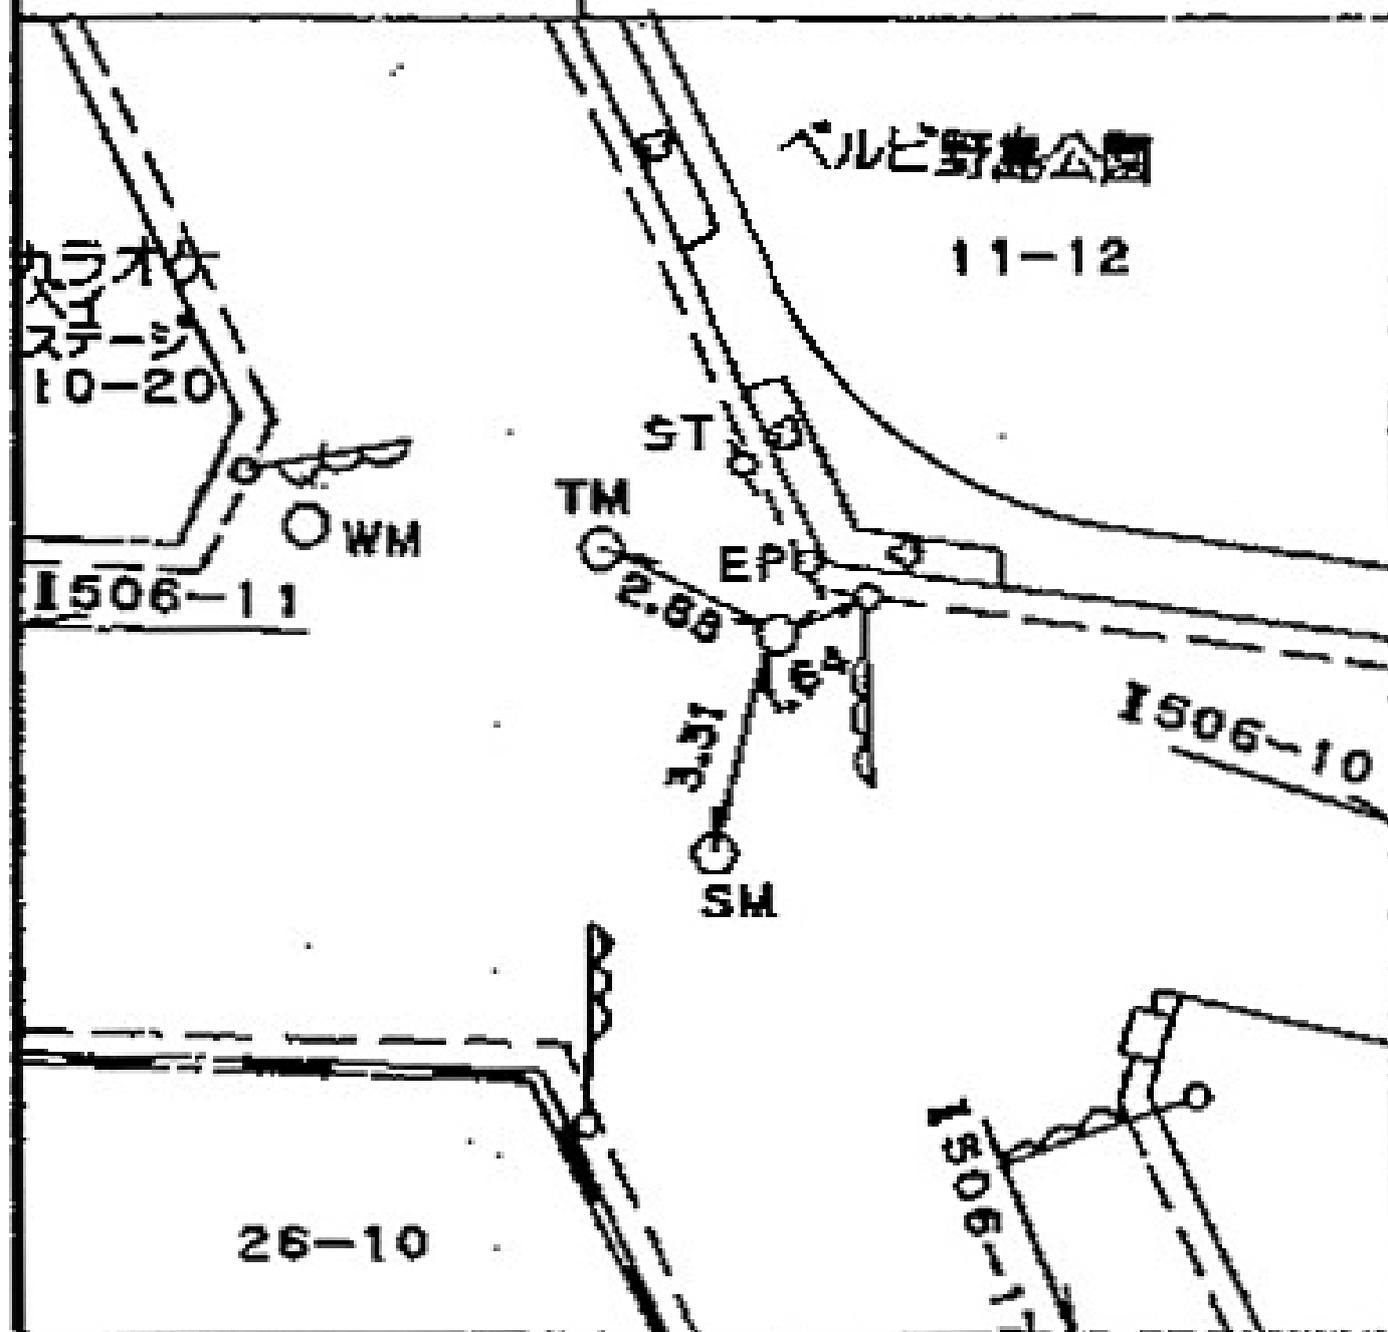

所在地

金沢区平潟町二七一一番地先

標識ノ種類

金属標。鋳。木杭

キザミ

点番号

12

線番号

I506

要 図

とんかつ
長島

アパート
10-38

SM

3.37

7.49

F

EP

I506-11

19-6


I506-13

0.63

出井整形外科

27-1

線番号	点番号	標識ノ種類	所在地
I506	13	金属標 。鋳。木杭	金沢区平瀧町三一一番地先
要 図		キザミ	

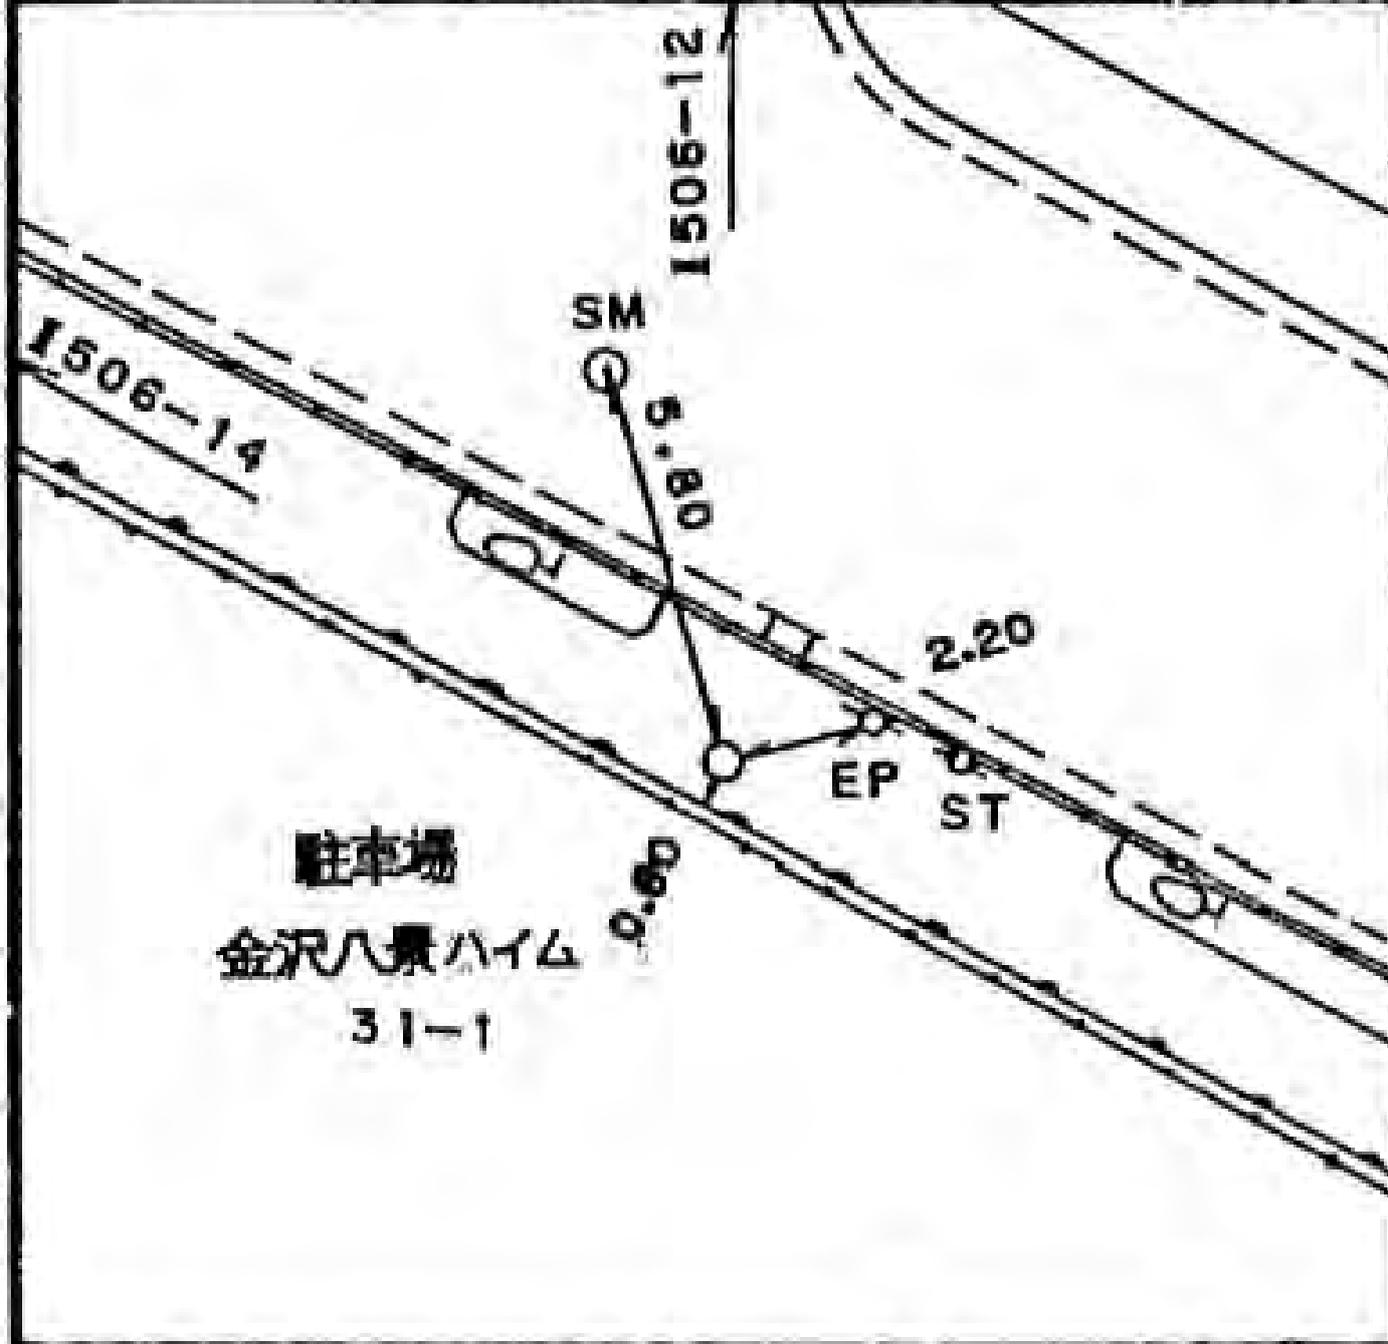

所在地

金沢区洲崎町二三一七番地先

標識ノ種類

金属標。鋸。木杭

点番号


14

線番号

I506

キザミ

要 図

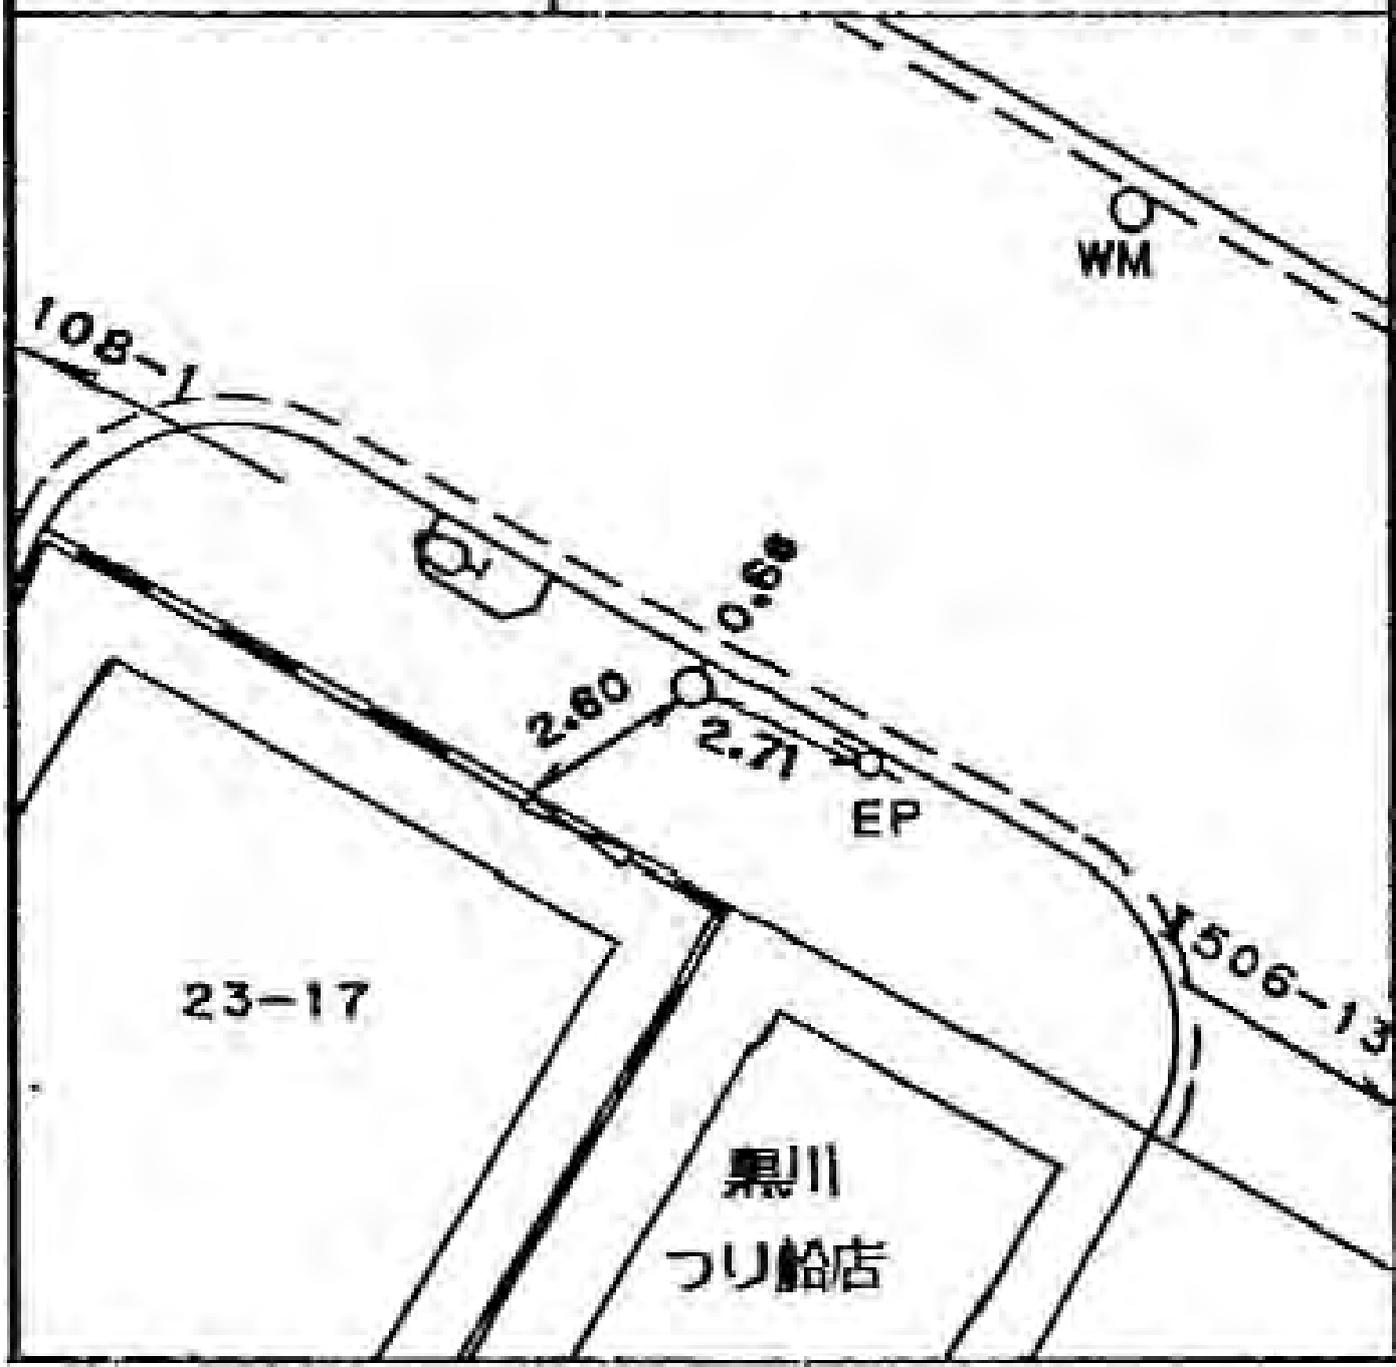

所在地

金沢区町屋町三四一 一番地先

標識ノ種類

金属標。鋳。木杭

点番号

15


線番号

I506

要

図

キザミ

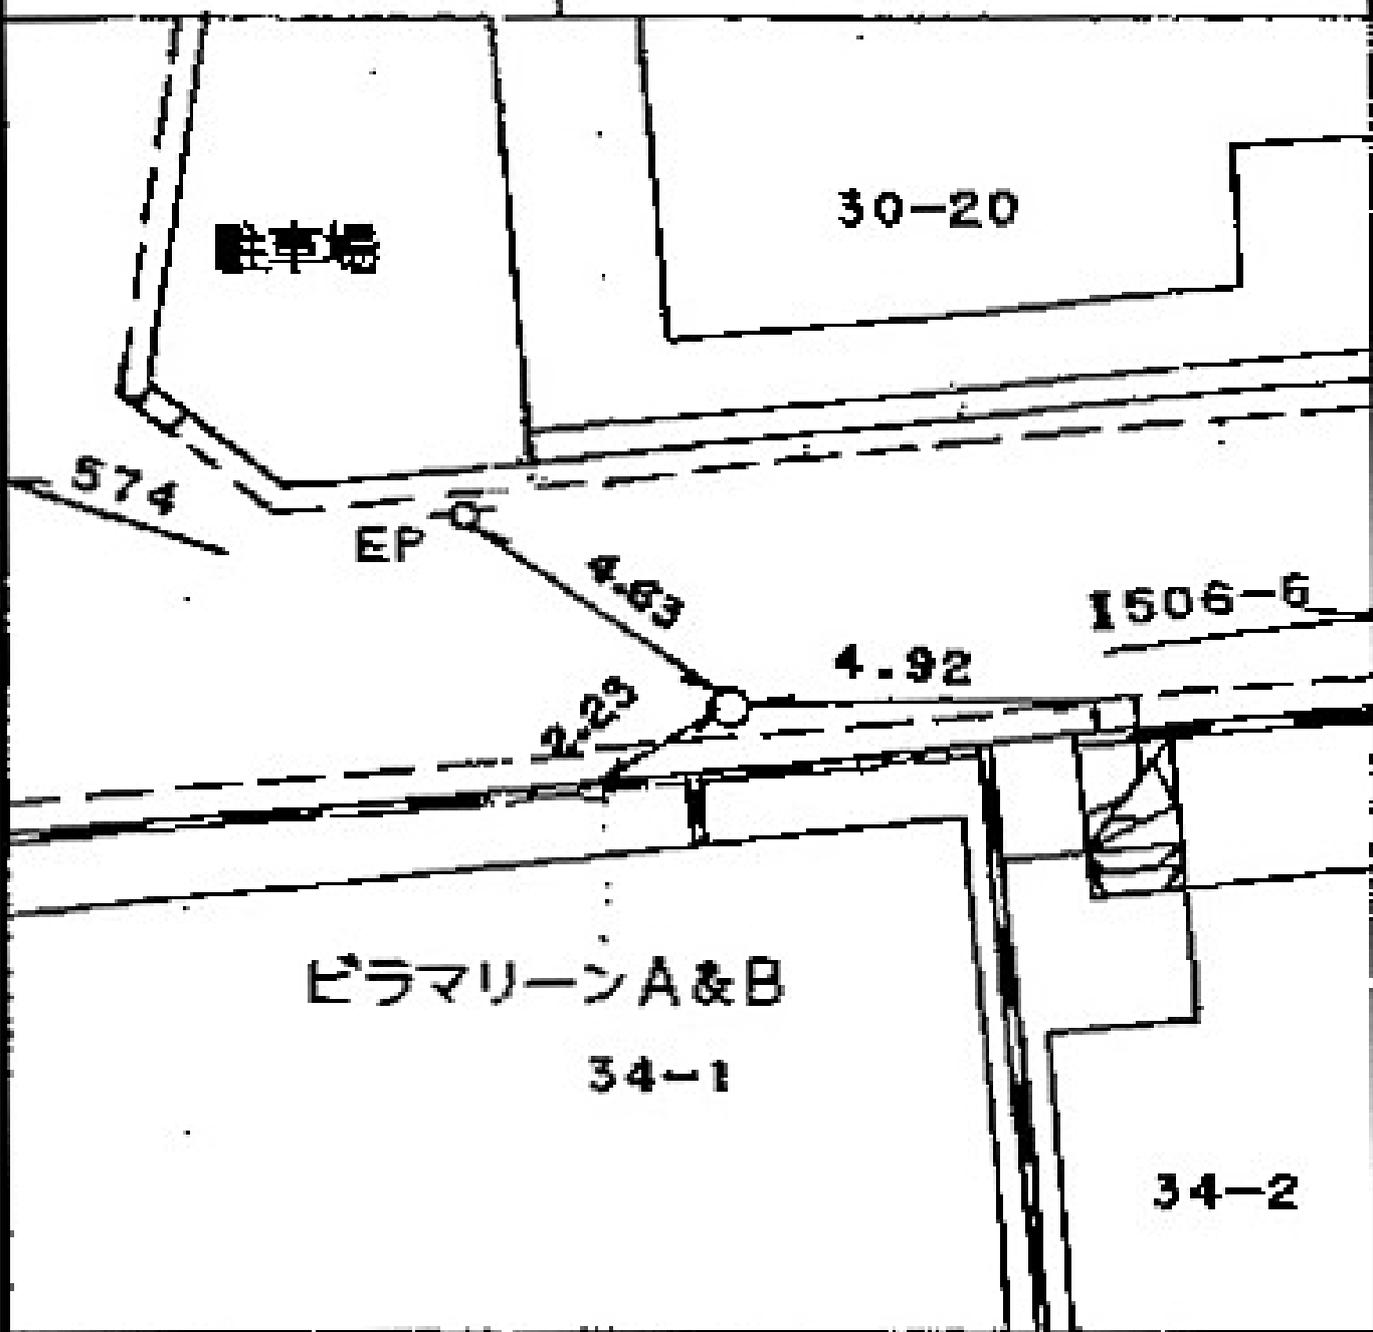

所在地

金沢区平潟町二三一一七番地先

標識ノ種類

金属標。鋳。木杭

点番号


16

線番号

Ⅱ506

要 図

平 沢 三

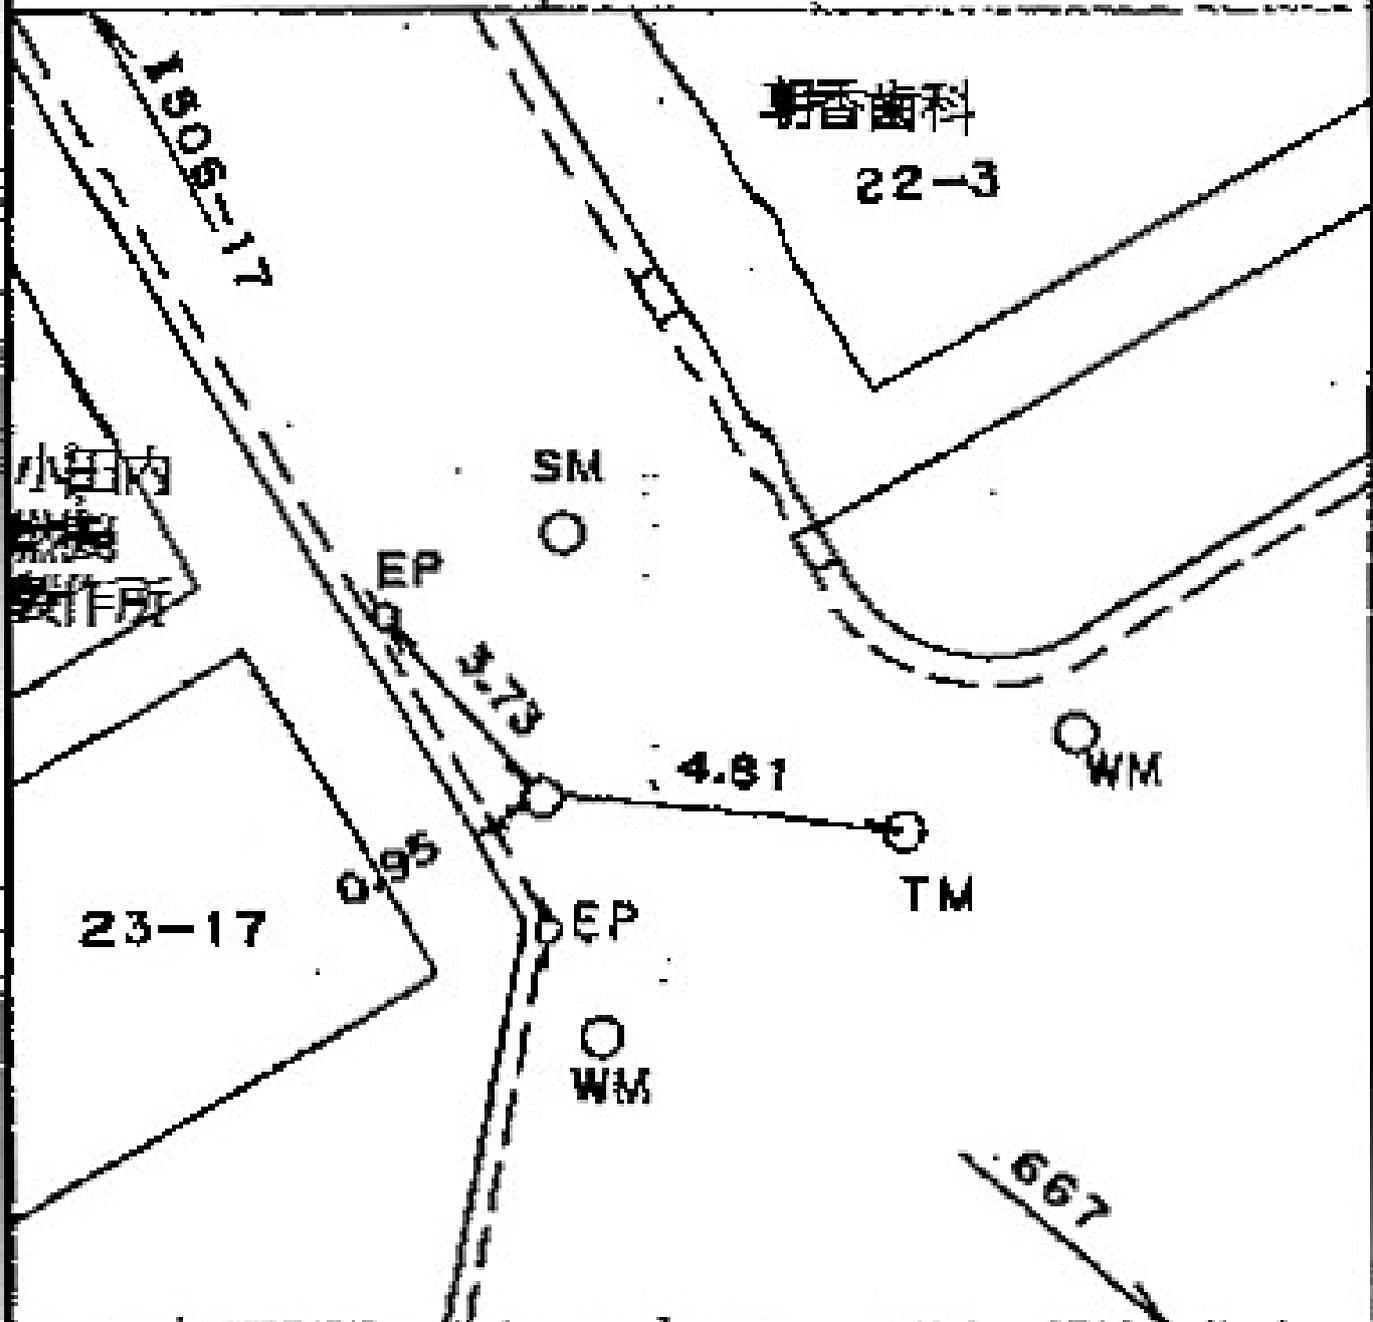

所在地

金沢区平潟町二四一四番地先

標識ノ種類

金属標。鉄。木杭

丰ザ三

点番号

17

線番号

I506

要

図



所在地

横浜市金沢区平潟町212-4番地先

標識ノ種類

金属標・鋏・木杭

キザミ

線番号

II 506

点番号

18

要 図



所在地

横浜市金沢区平潟町269-1番地先

標識ノ種類

金属標・鋌・木杭

キザミ


線番号

II 506

点番号

19

要 図

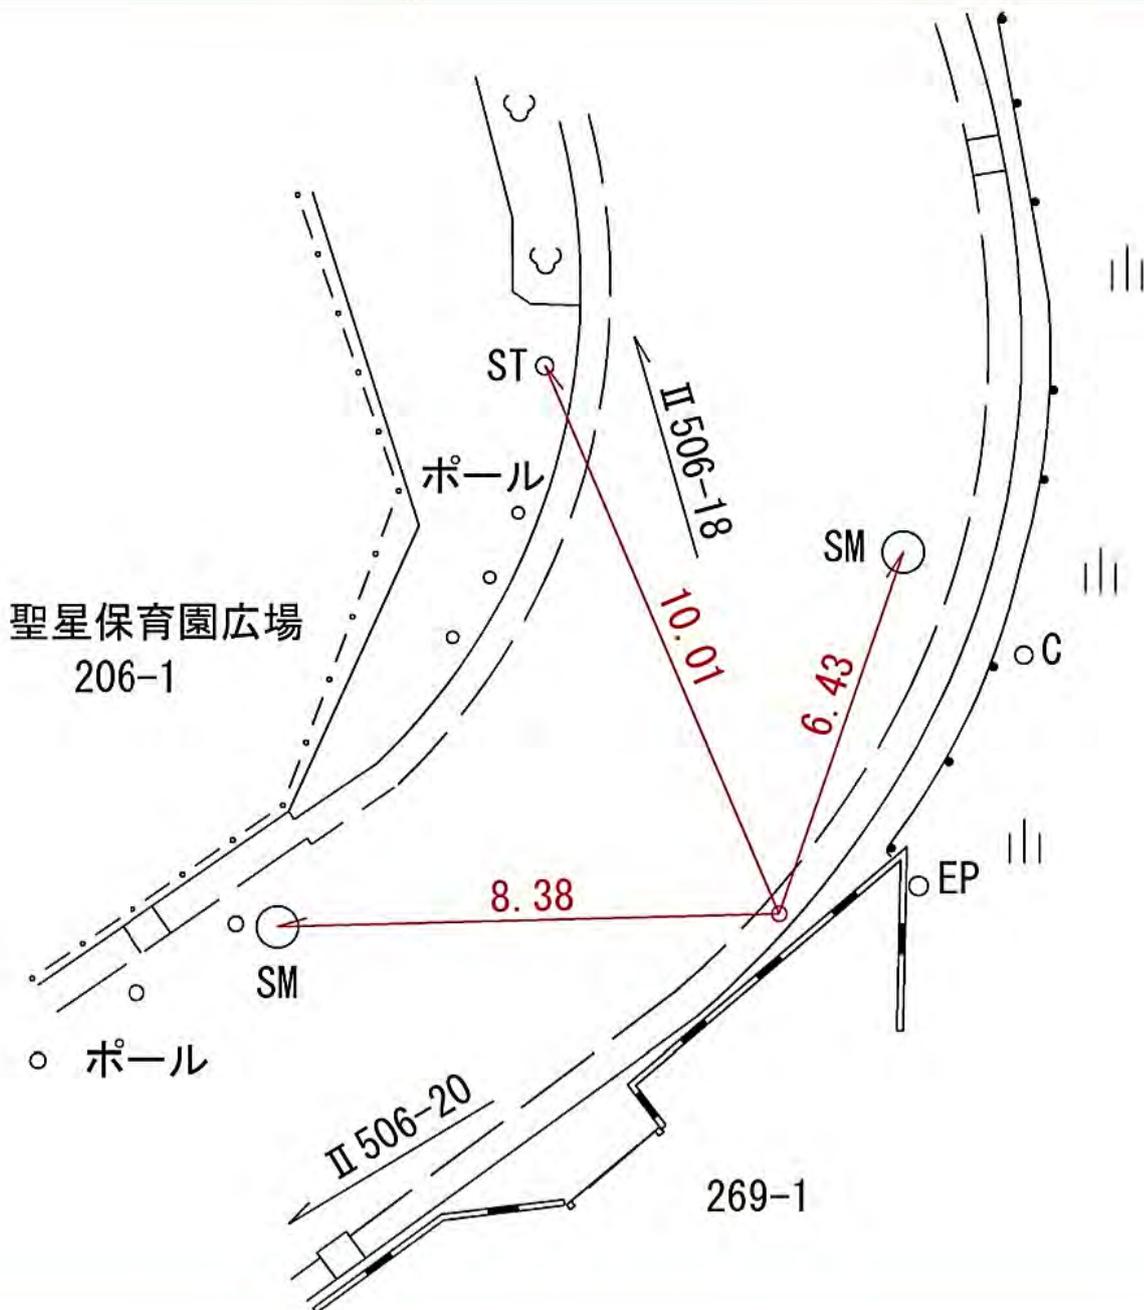

線
番
号

点
番
号

標 識 ノ 種 類

所 在 地

Ⅱ 506

20


金属標・鋏・木杭

横浜市金沢区平潟町267-1番地先

要

図

キザミ

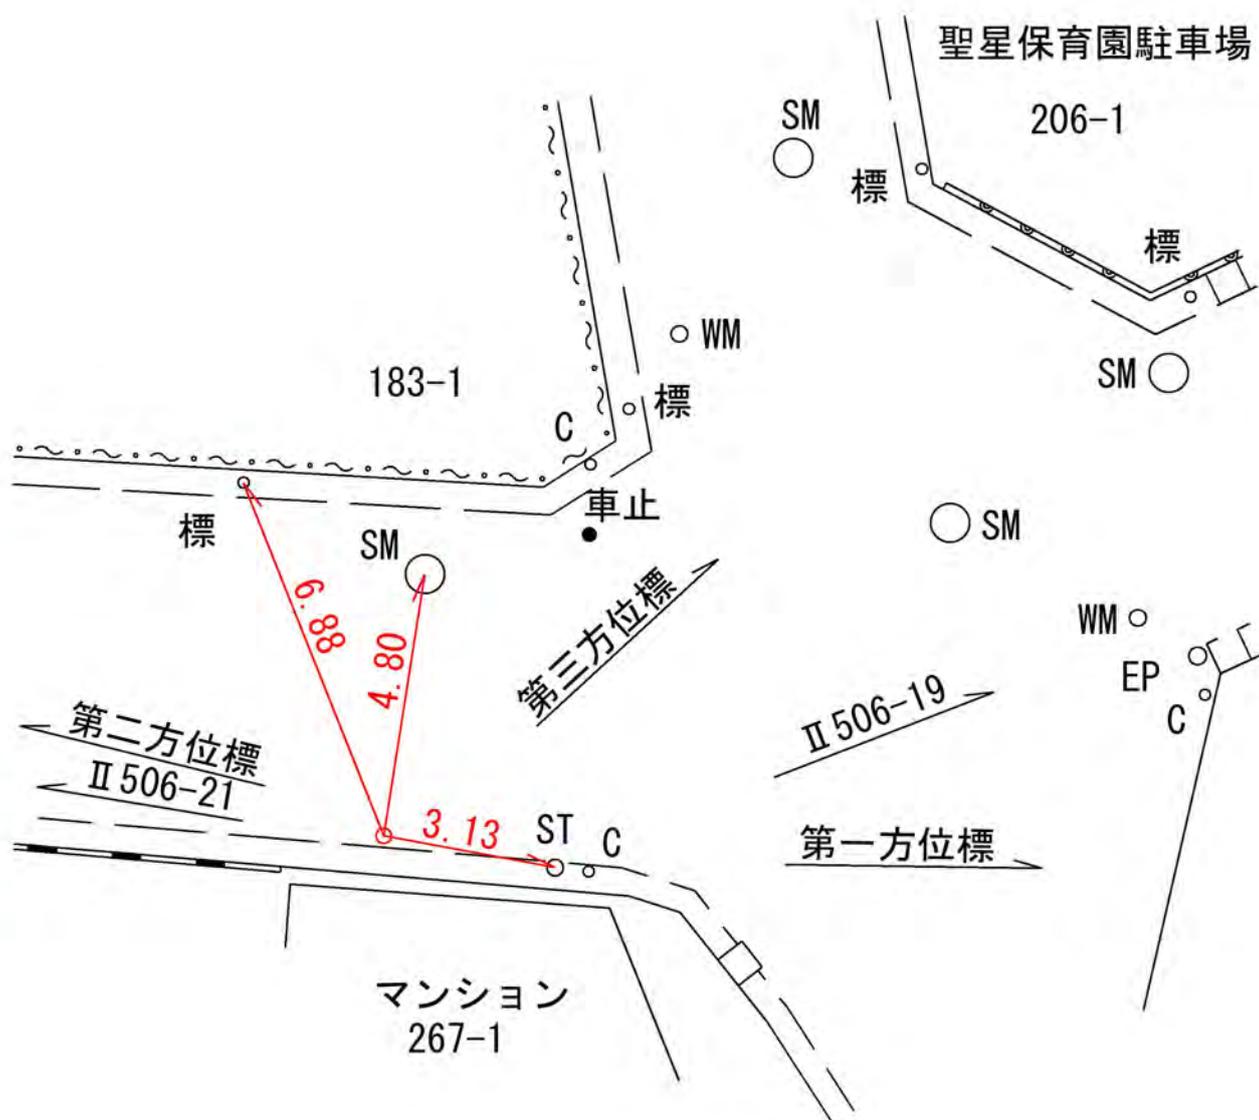

線
番
号

点
番
号

標 識 ノ 種 類

所
在
地

Ⅱ 506


21

金属標・鋸・木杭

横浜市金沢区平潟町138-4番地先

要 図

キザミ

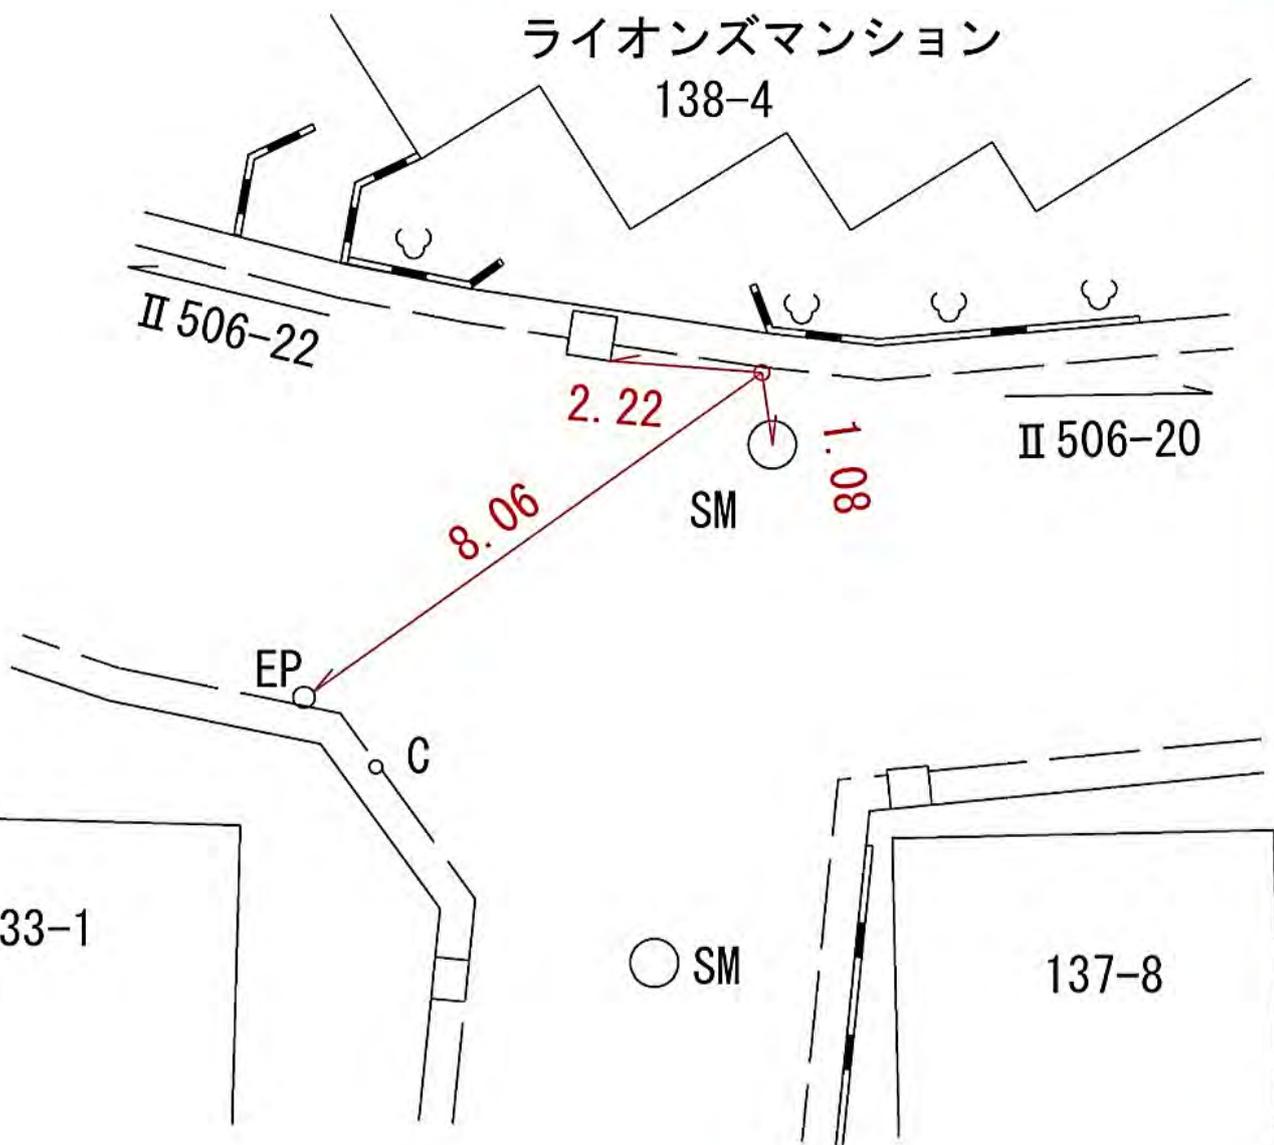

所在地

横浜市金沢区平潟町 1 1 3 - 2 番地先

標識ノ種類

金属標・鋏・木杭

キザミ


点番号

22

線番号

II 506

要 図

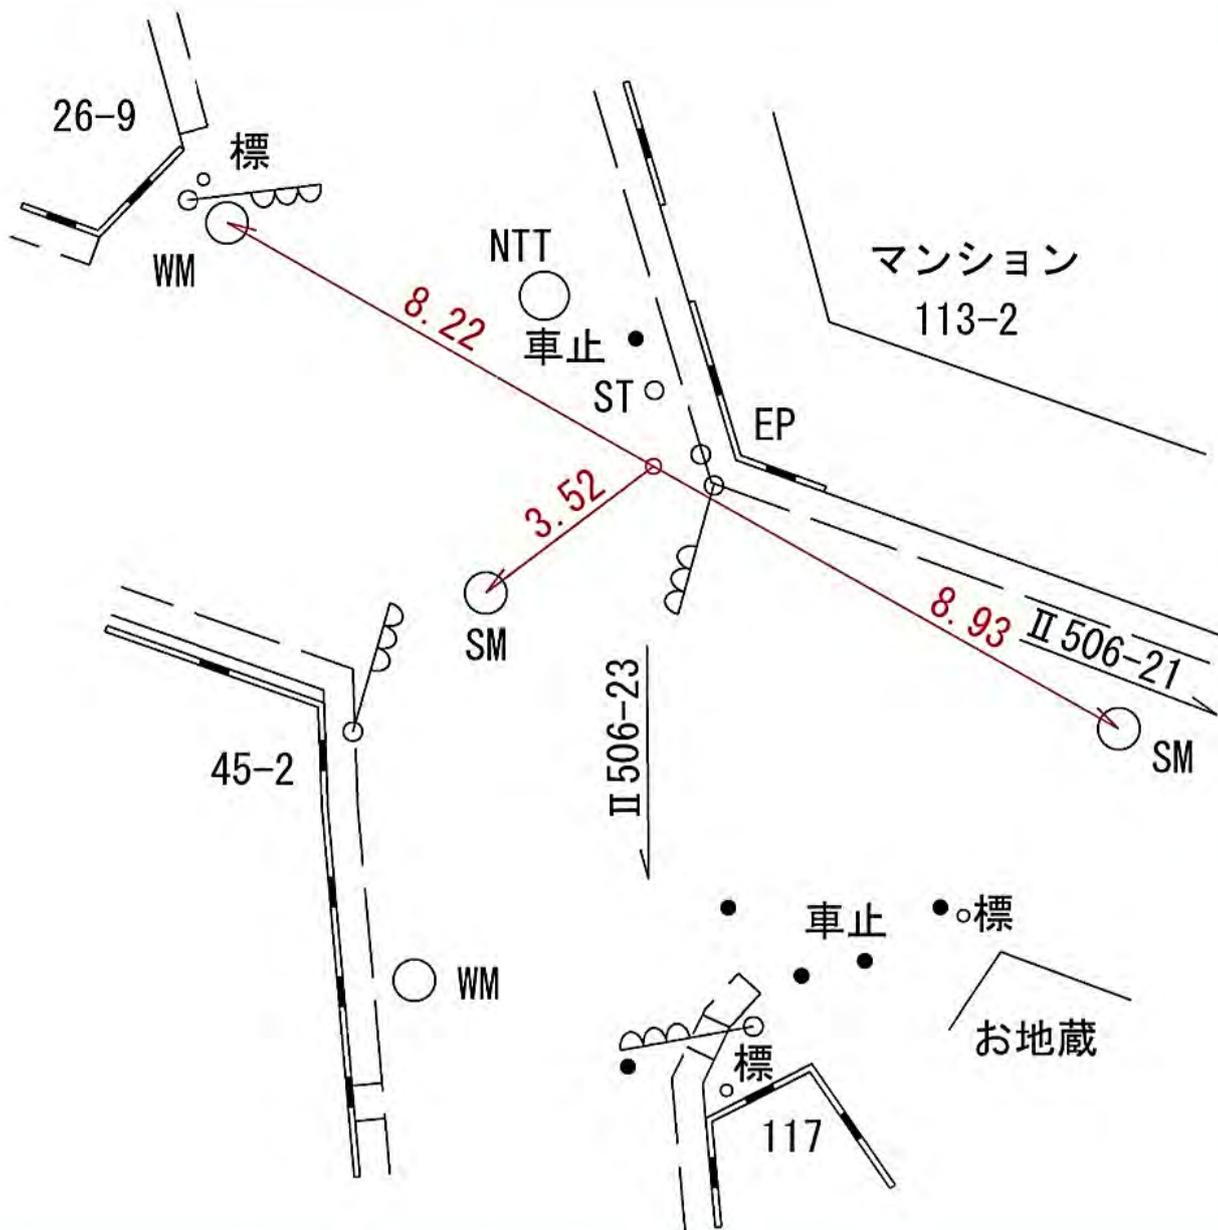

所在地

横浜市金沢区平潟町70-2番地先

標識ノ種類

金属標・鋌・木杭

キザミ


点番号

23

線番号

II 506

要 図

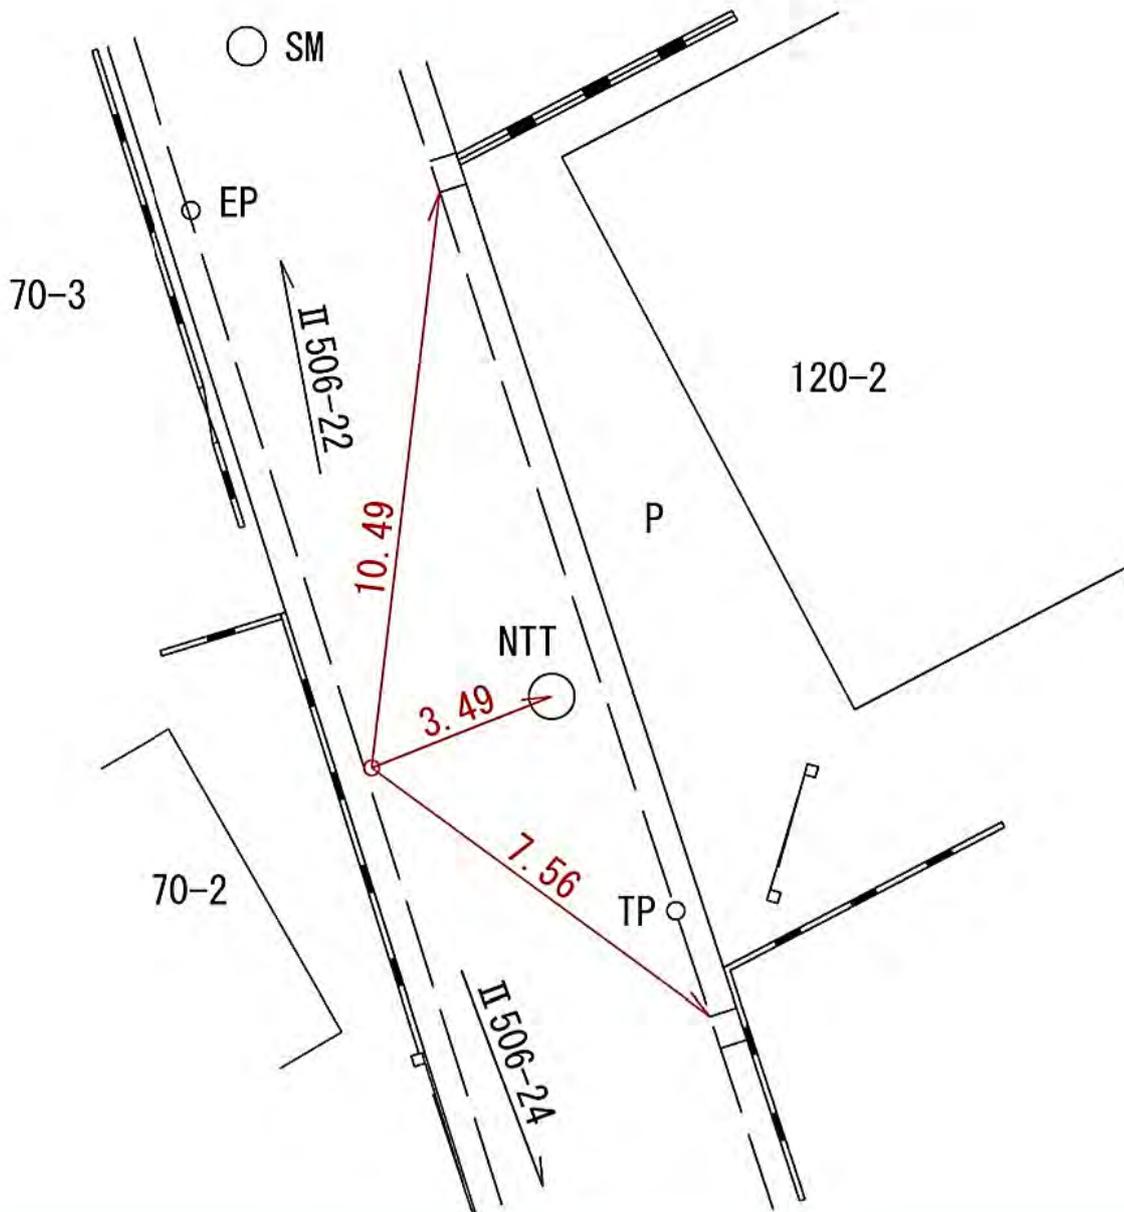

所在地

横浜市金沢区平潟町271-4番地先

標識ノ種類

金属標・鋏・木杭

キザミ

線番号

II 506

点番号

24

要 図



所在地

泉区上飯田町三〇八番地先

標識ノ種類

金属標。鉄。木杭

半ザミ


点番号

1

線番号

I508

要 図

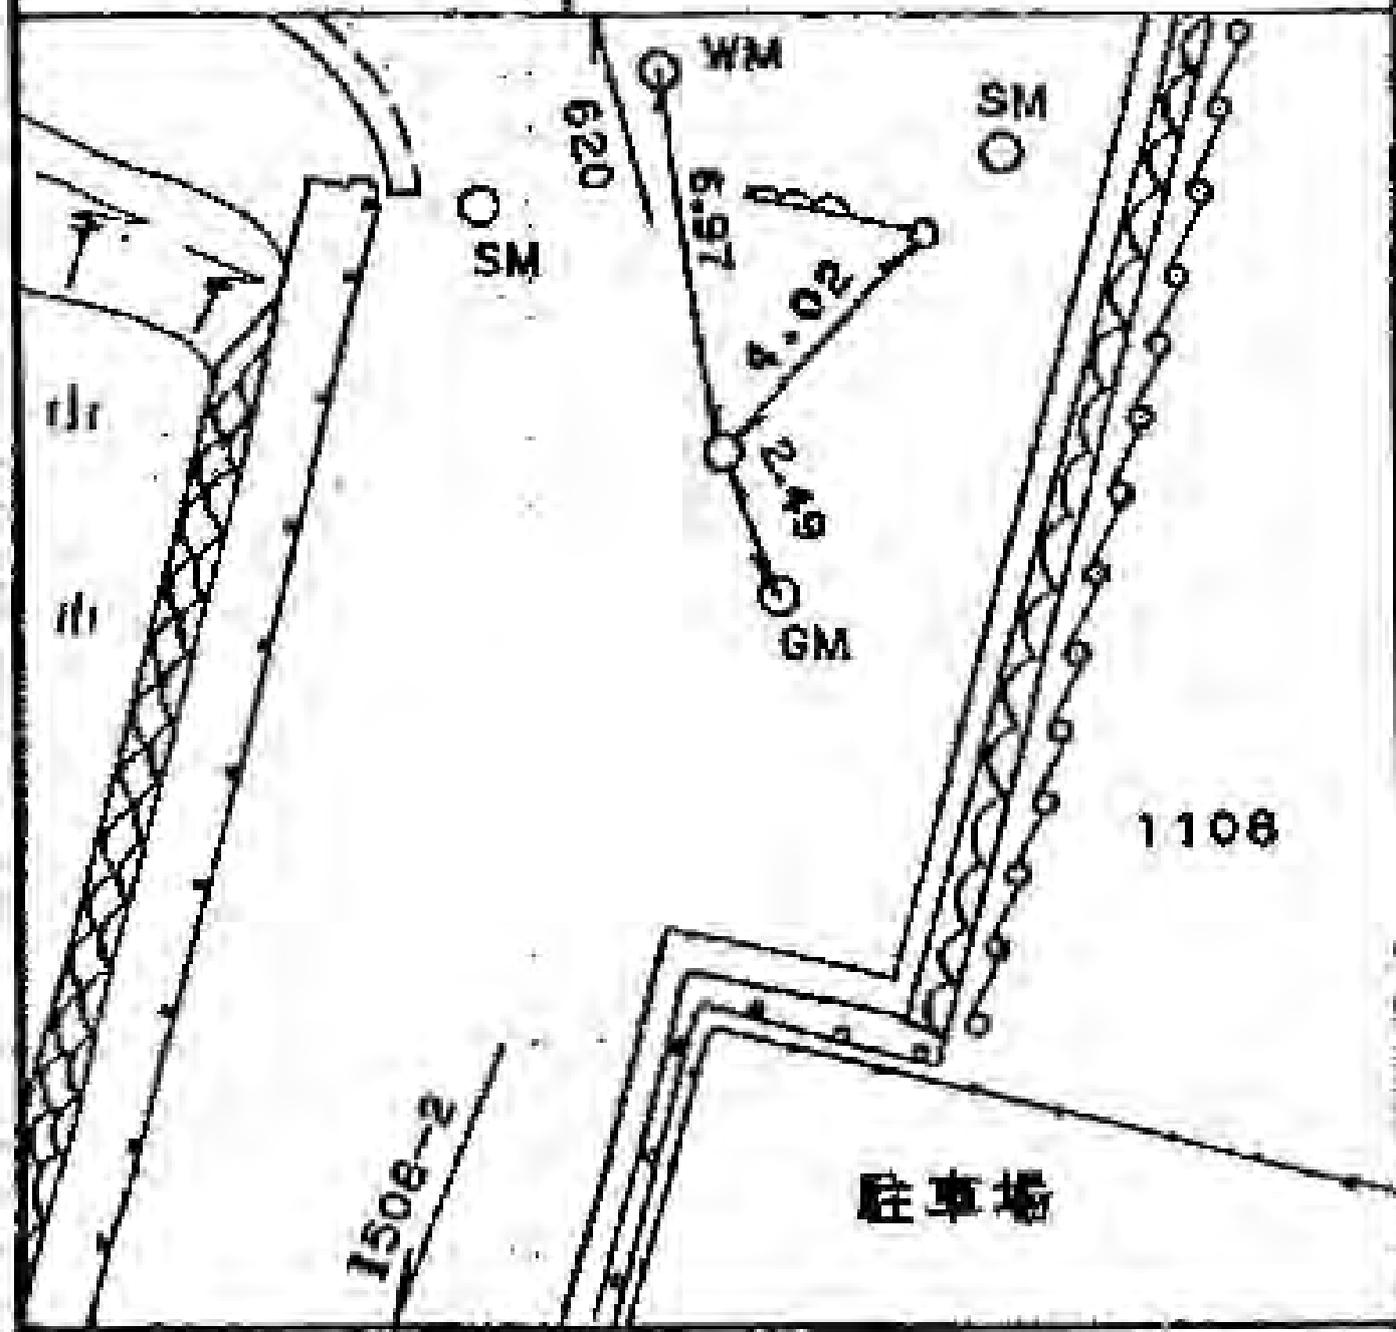

所在地

泉区上飯田町四九九番地先

標識ノ種類

金属標。旗。木杭

2

I508

要 図

キザミ

駐車場

499

(有)レック

EP

SM

2.55

2.48

I508-1

I508-1

所在地

泉区上飯田町七九二―二番地先

標識ノ種類

金属標。鋏。木杭

キザミ


点番号

3

線番号

I508

要 図

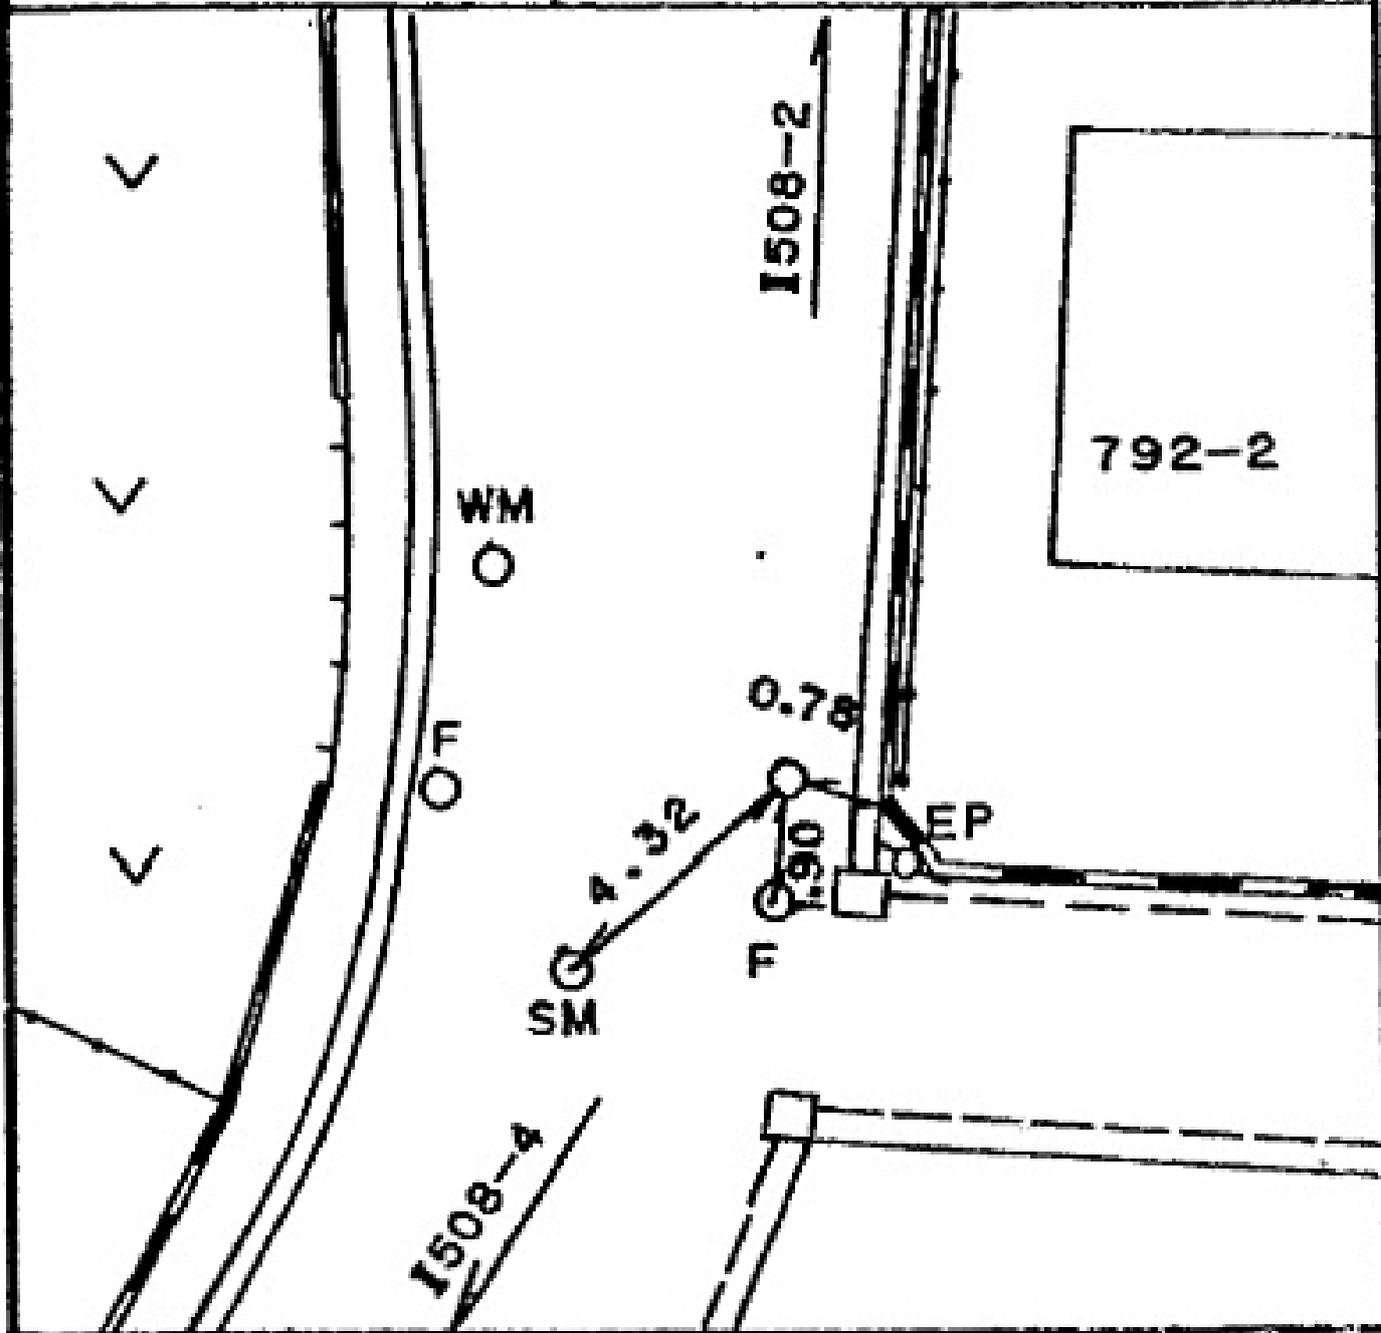

所在地

泉区上飯田町四〇一番地先

標識ノ種類

金属標。鋌。木杭

キザミ

点番号

4

線番号


I508

要

図

駐車場

402

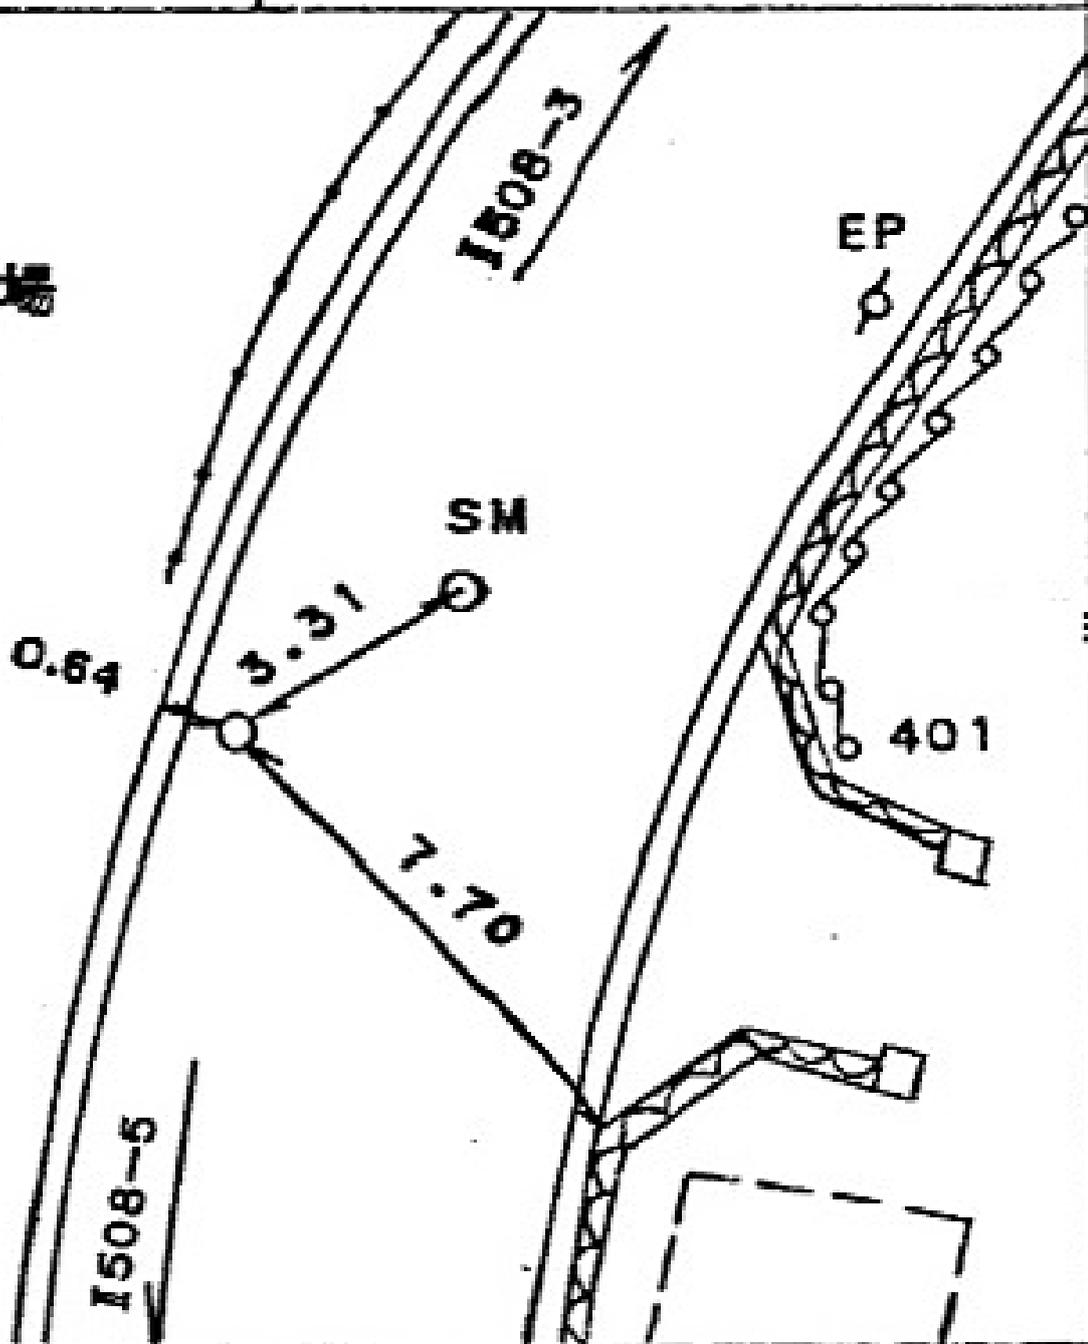

所在地

泉区上飯田町四一二番地先

標識ノ種類

金属標。鉄。木杭

点番号


5

線番号

II508

キザリ

要図

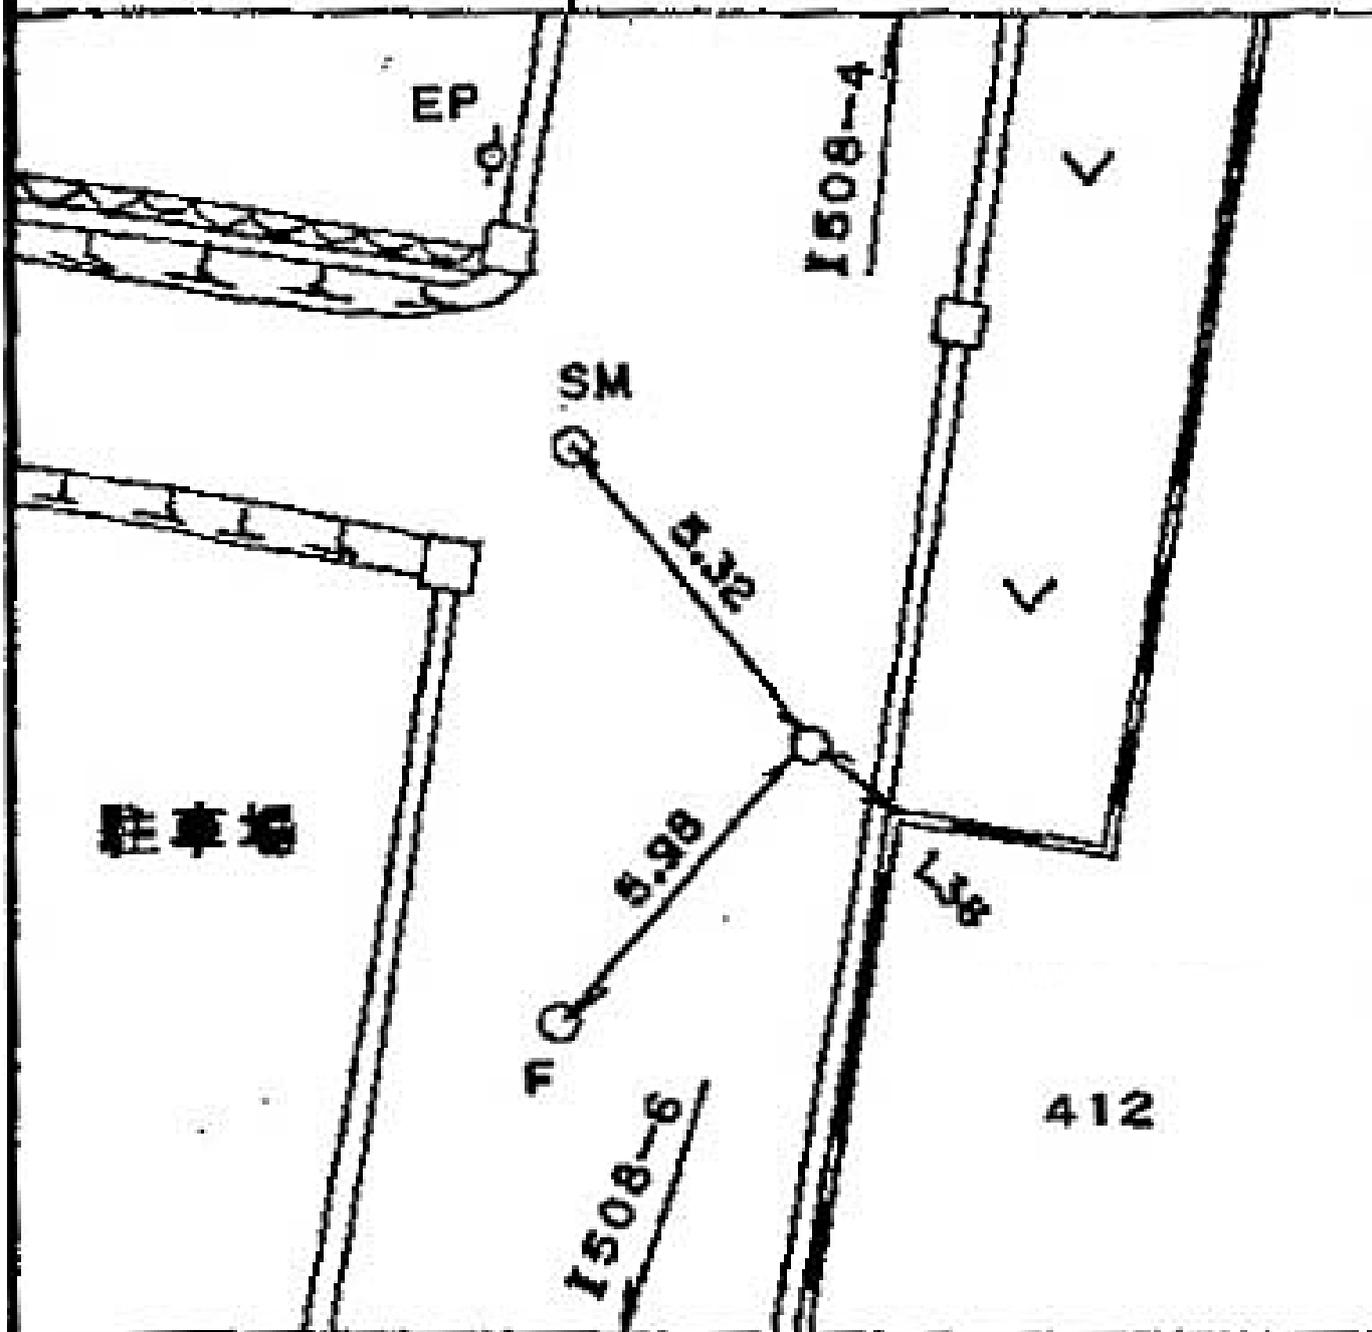

所在地

泉区上飯田町一五一番地先

標識ノ種類

金属標。鉄。木杭

半ザシ

点番号

6


線番号

I 508

要 図

神奈川日産

151

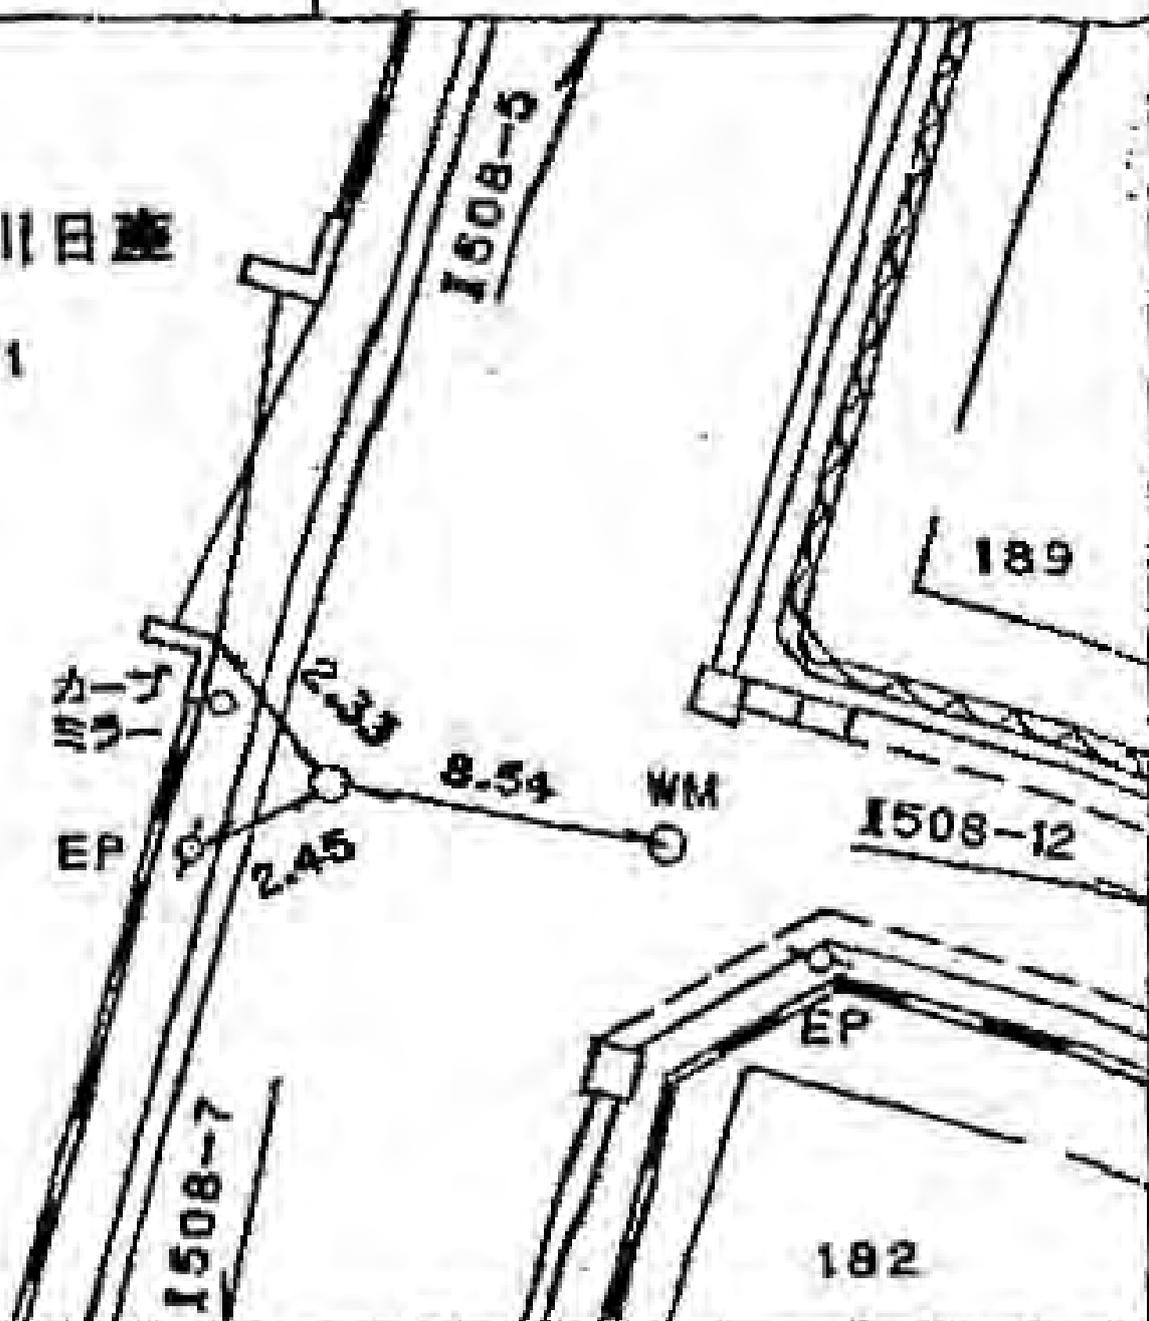

所在地

泉区下飯眞町一七八六一番地先

標識ノ種類

金属標。鋳。木杭

点番号

7

線番号

Ⅱ508

キザミ

要

図

k.kアライ

ST

1508-6

SM

8.75


1508-8

2.60

5.58

EP

1786-2

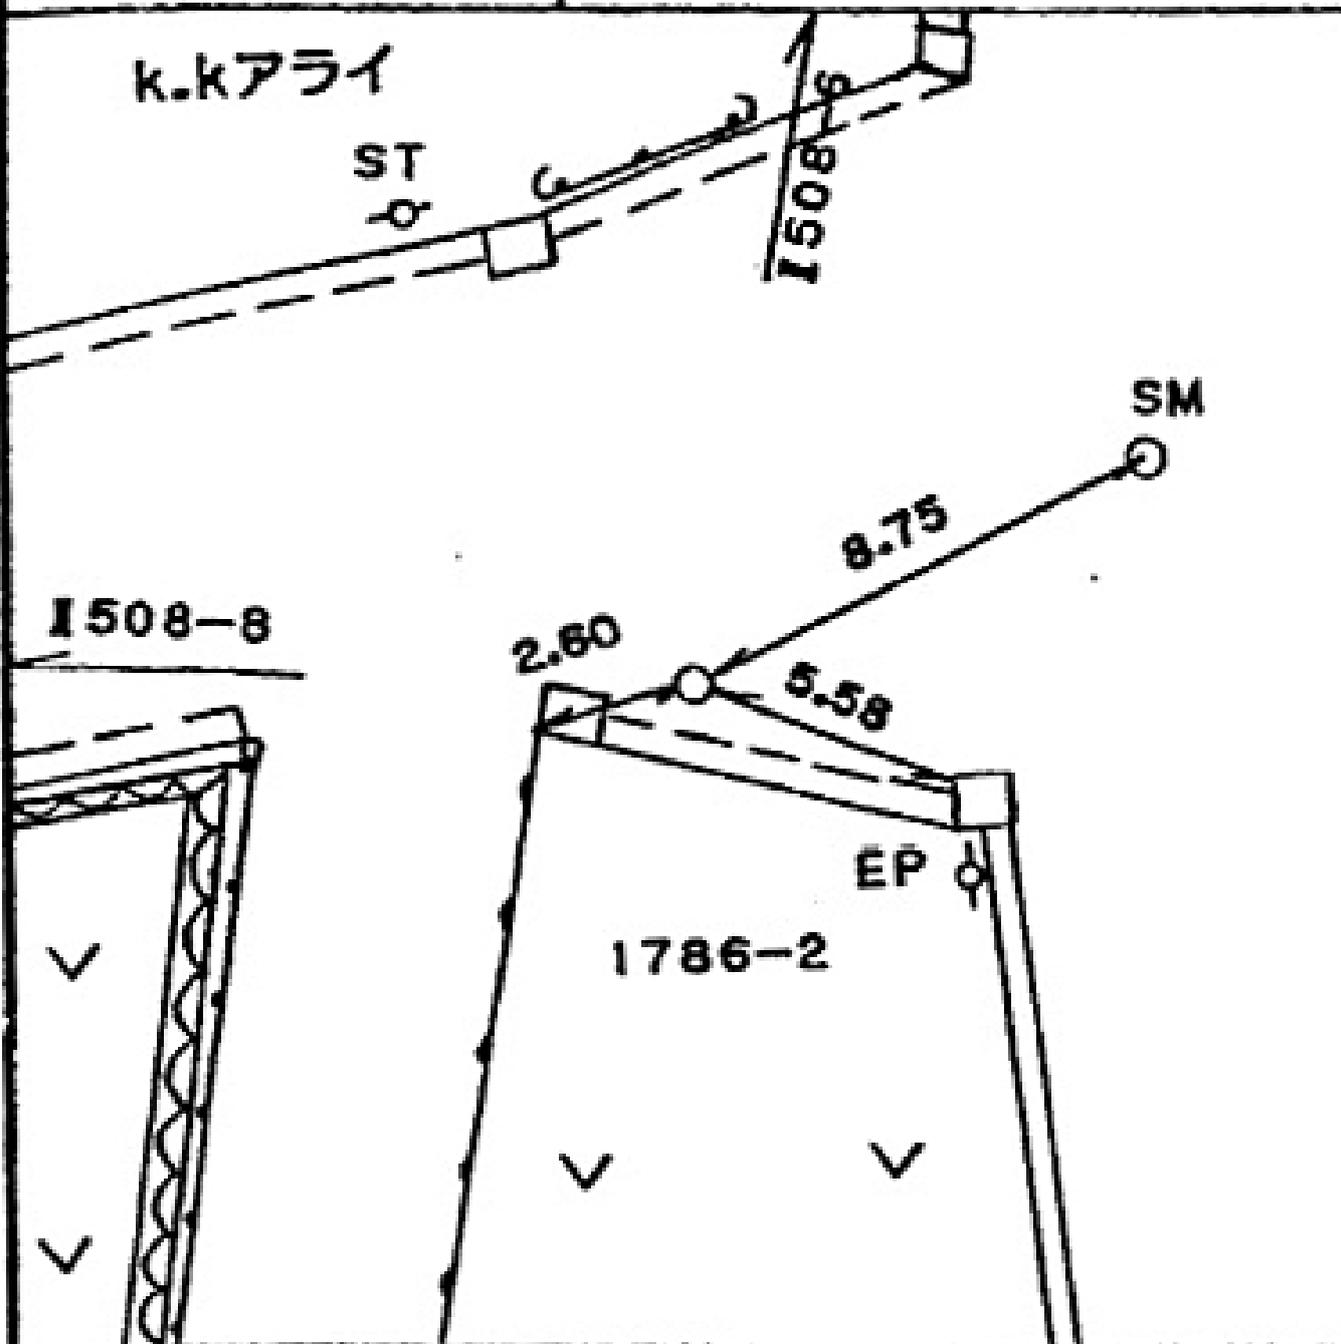

所在地

藤沢市高倉一五八四番地先

標識ノ種類

金属標。鋌。木杭

点番号


9

線番号

I 508

キザミ

要 図

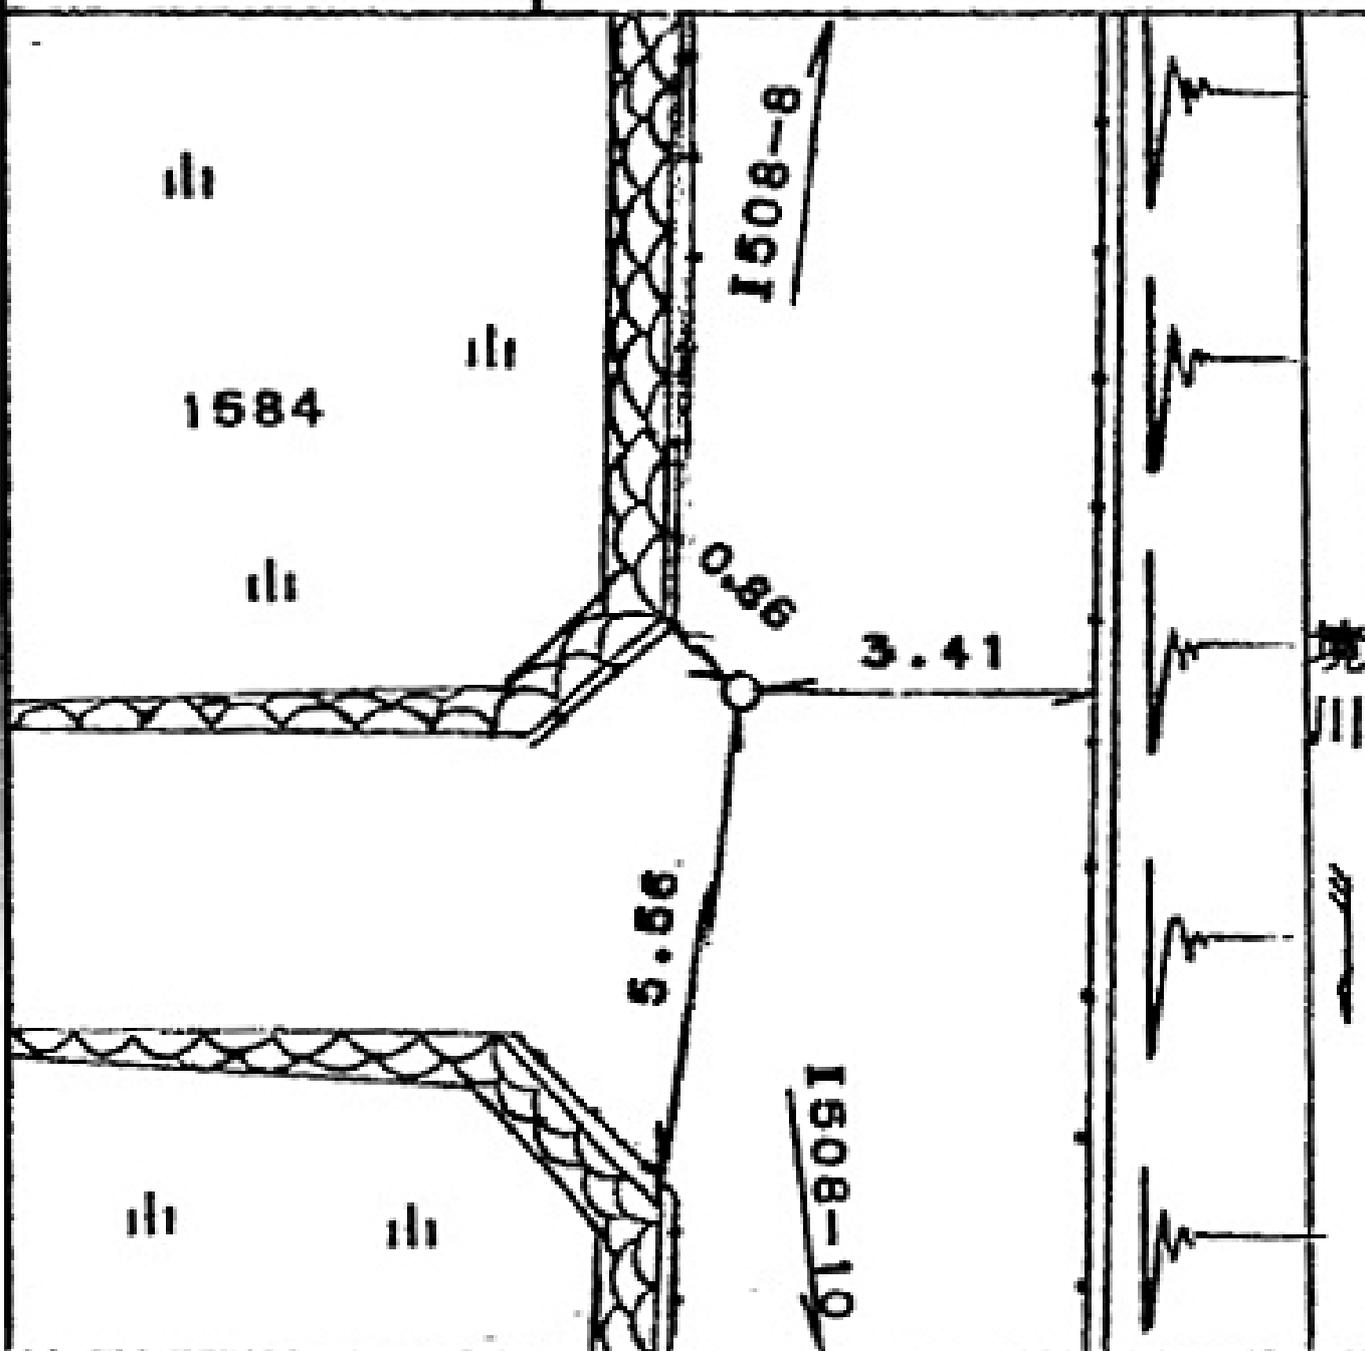

所在地

藤沢市高倉一五八三番地先

標識ノ種類

金属標。鋌。木杭

半サミ


点番号

10

線番号

1508

要図

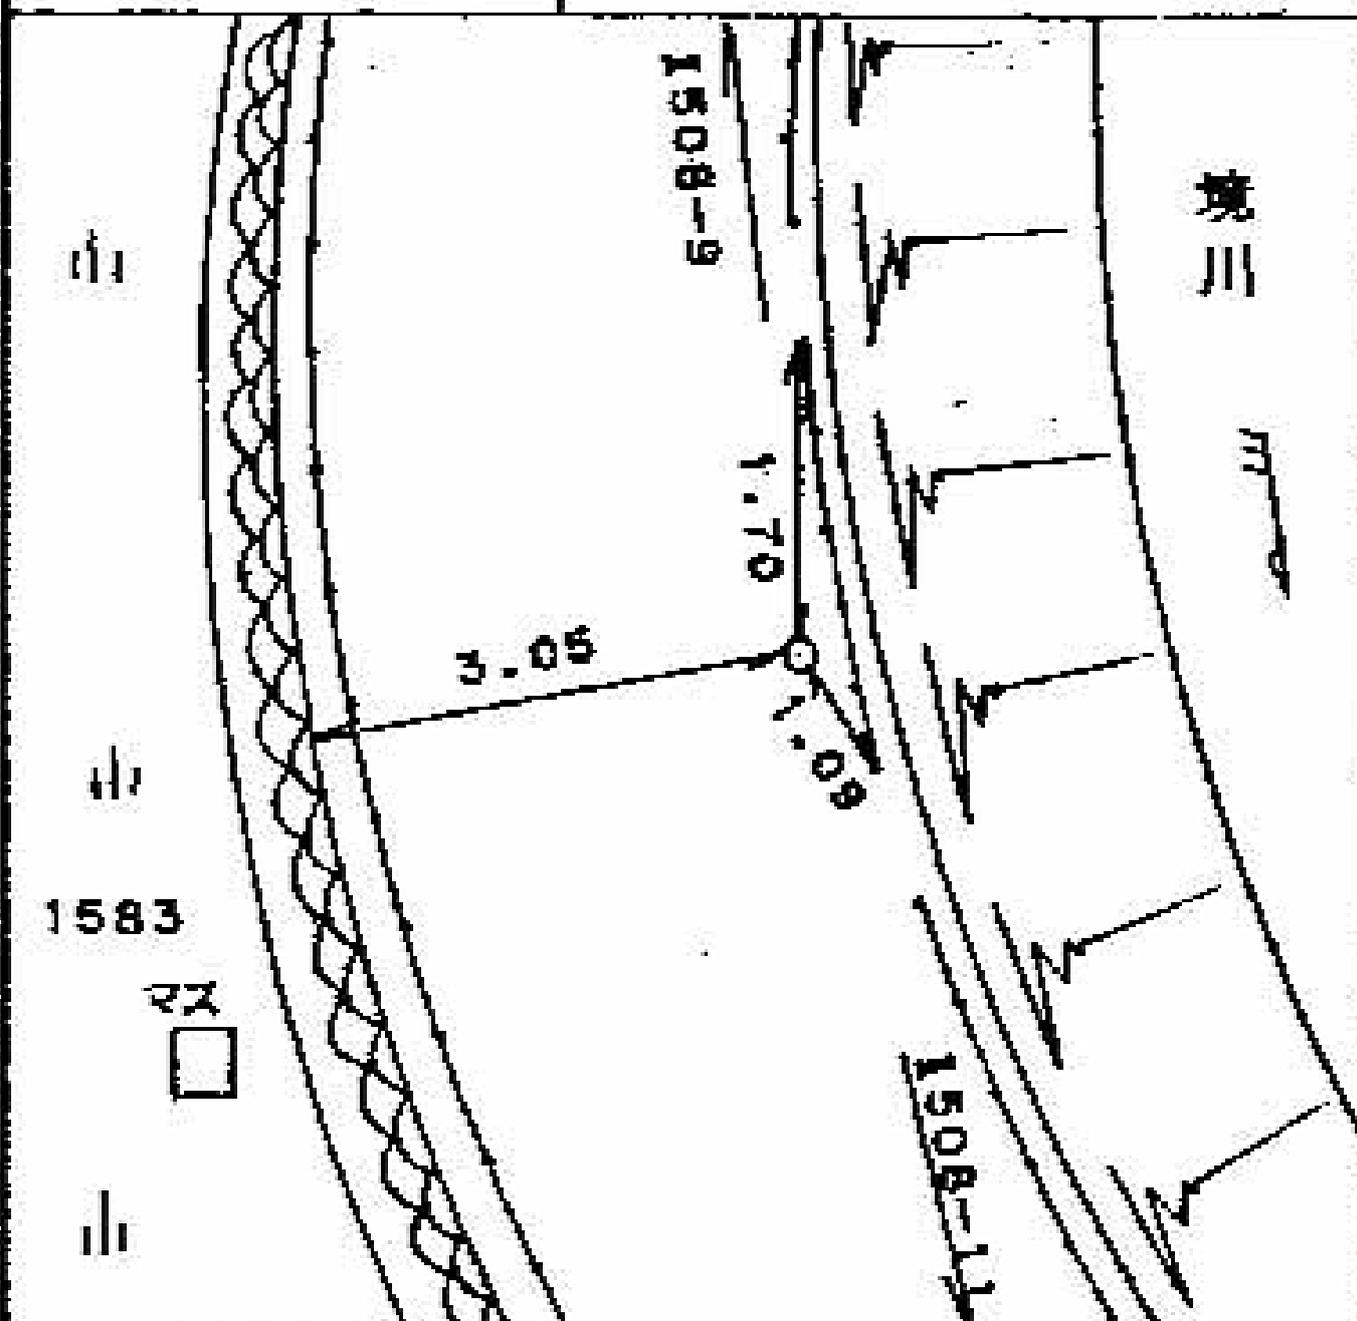

所在地

藤沢市高倉一四四二番地先

標識ノ種類

金属標。鋌。木杭

点番号


11

線番号

I508

キヤミ

要 図

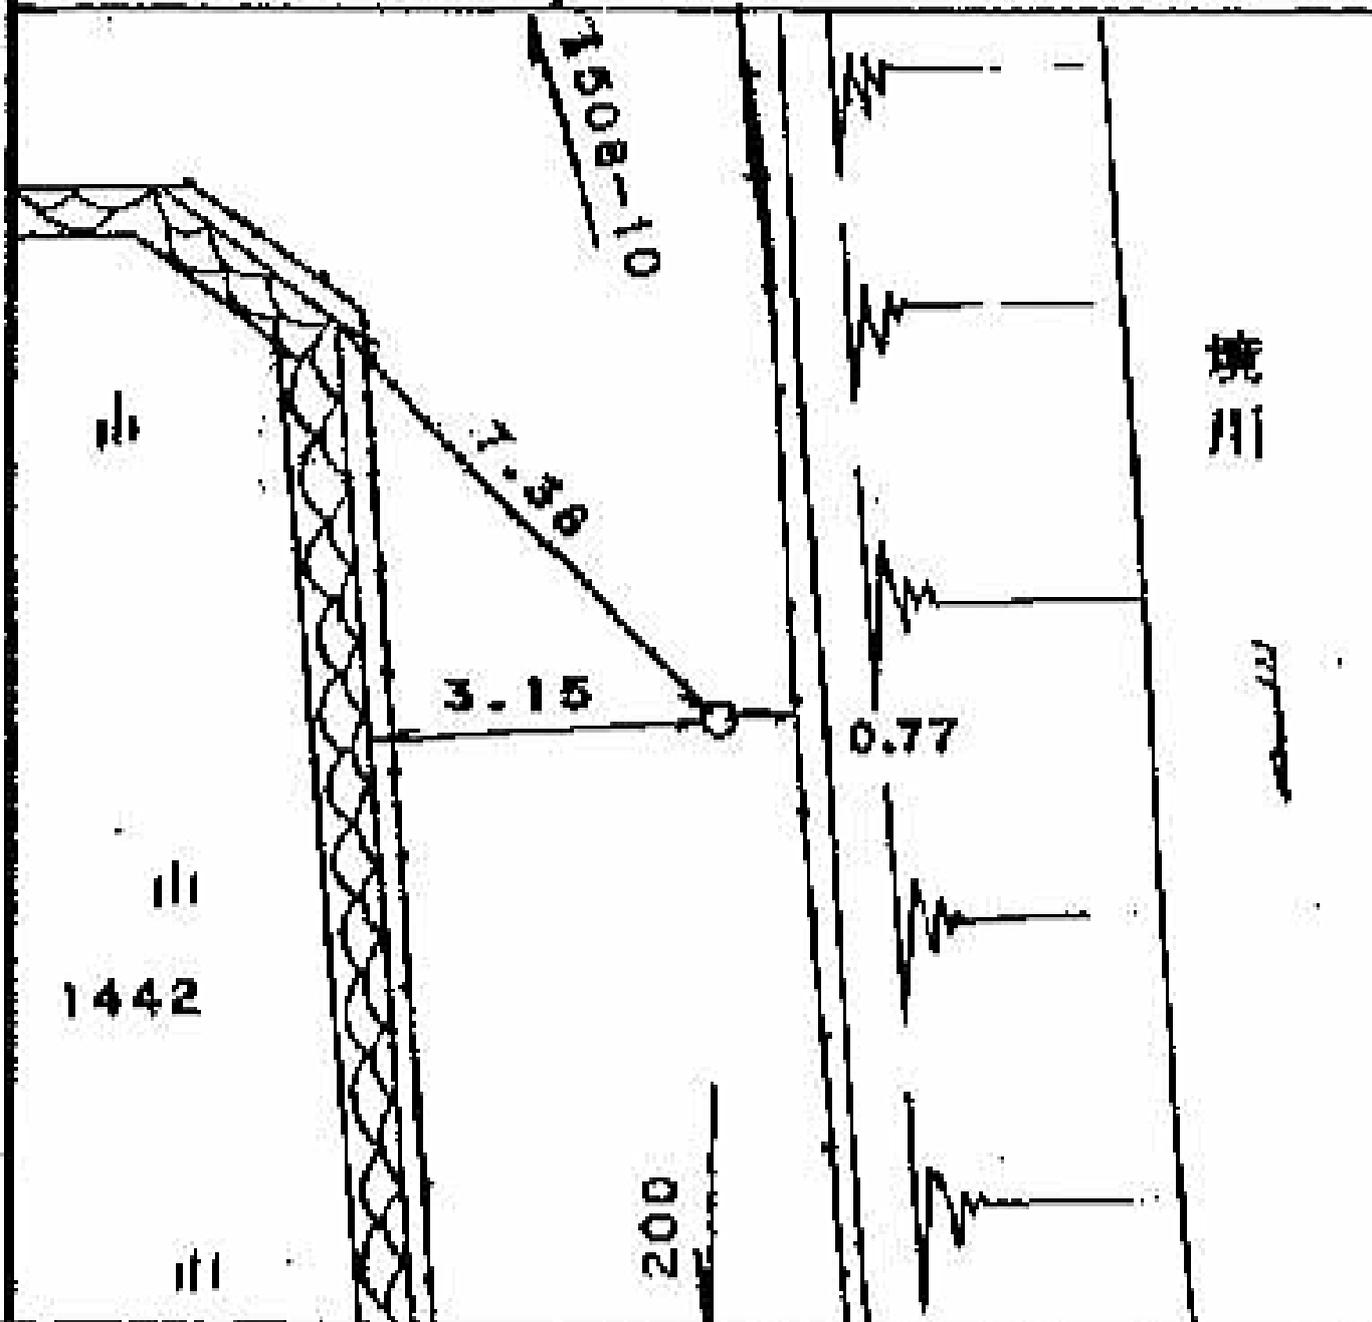

線番号	点番号	標識ノ種類	所在地
I508	12	<div style="border: 1px solid black; border-radius: 50%; padding: 5px; display: inline-block;">金属標</div> 。鋳。木杭	泉区上飯田町九二二番地先、
要 図		キザミ	
<p>アイフルホーム</p> <p>705</p> <p>2.15</p> <p>1.17</p> <p>TP</p> <p>241</p> <p>環状4号線</p> <p>7.61</p> <p>WM</p> <p>I508-13</p> <p>駐車場 922</p>			

所在地

泉区上飯田町二九三―三番地先

標識ノ種類

金属標。鋌。木杭

半サミ

点番号

14

線番号


I508

要 図

環状4号線

駐車場

293-3

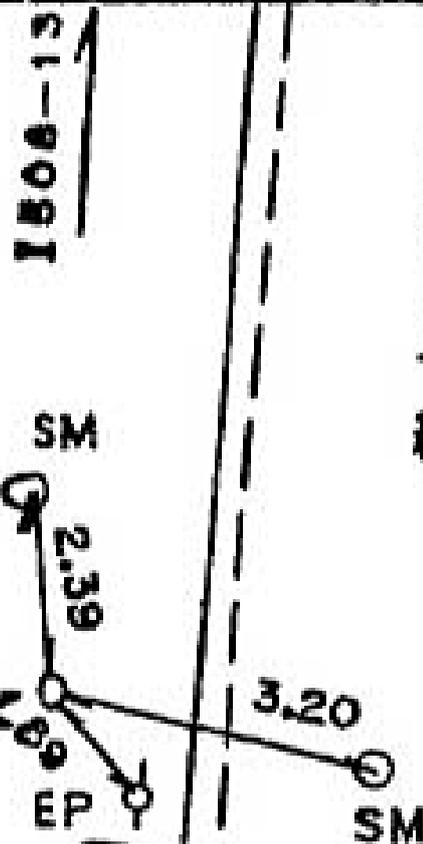

I508-15

I508-13

所在地

泉区上飯田町二八一番地先

標識ノ種類

金属標。鉄。木杭

点番号


15

線番号

1508

要 図

キザシ

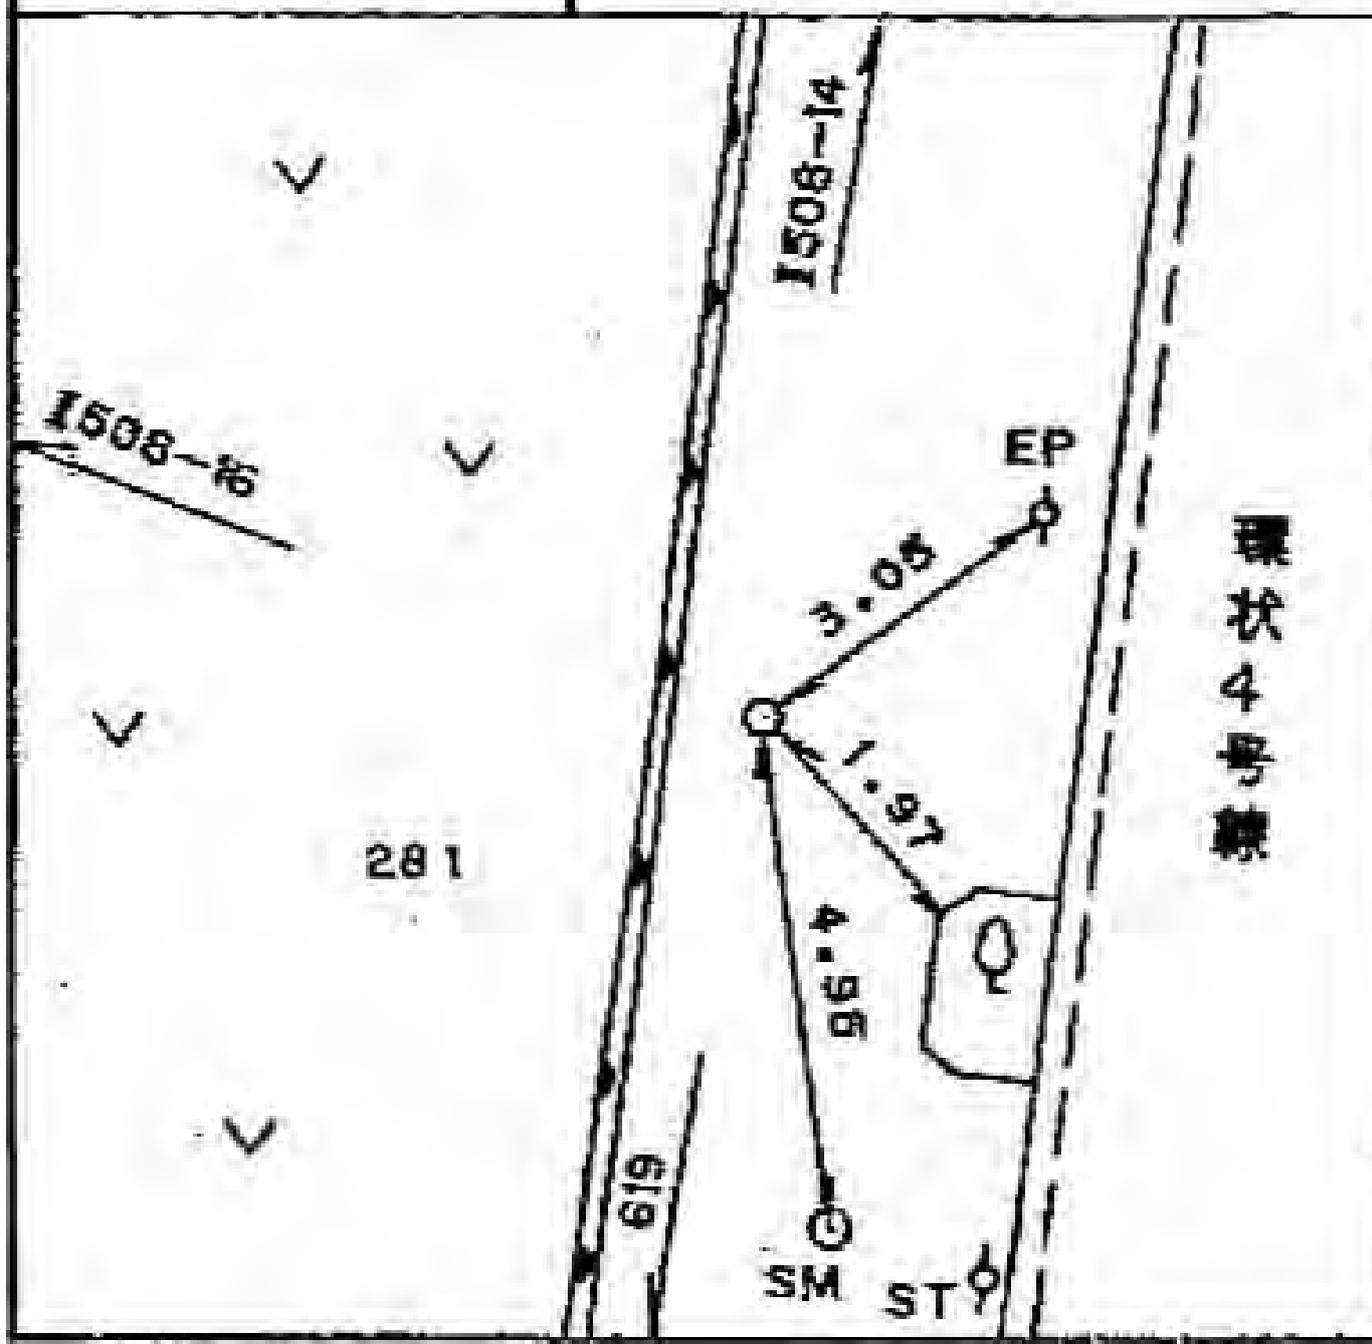

線番号	点番号	標識ノ種類	所在地
I508	16	<div data-bbox="590 436 917 593" style="border: 1px solid black; border-radius: 50%; padding: 5px; display: inline-block;"> 金属標 </div> 。 鋳 。 木杭	泉区上飯田町二六一番地先
要 図		キザミ	
<p>The diagram illustrates a road intersection. A road labeled '311' runs diagonally from the top-left to the bottom-right. Another road labeled '261' runs diagonally from the bottom-left to the top-right. The intersection area contains two utility markers: 'SM 0.72' and 'TP 1.02'. A distance of '2.70' is indicated between two points on the '311' road. Property boundaries are labeled 'I508-17' and 'I508-15'. Several checkmarks (✓) are scattered across the map area.</p>			

所在地

泉区上飯田町三三五―三番地先

標識ノ種類

金属標。鋸。木杭

点番号


17

線番号

I508

要 図

三ツザ

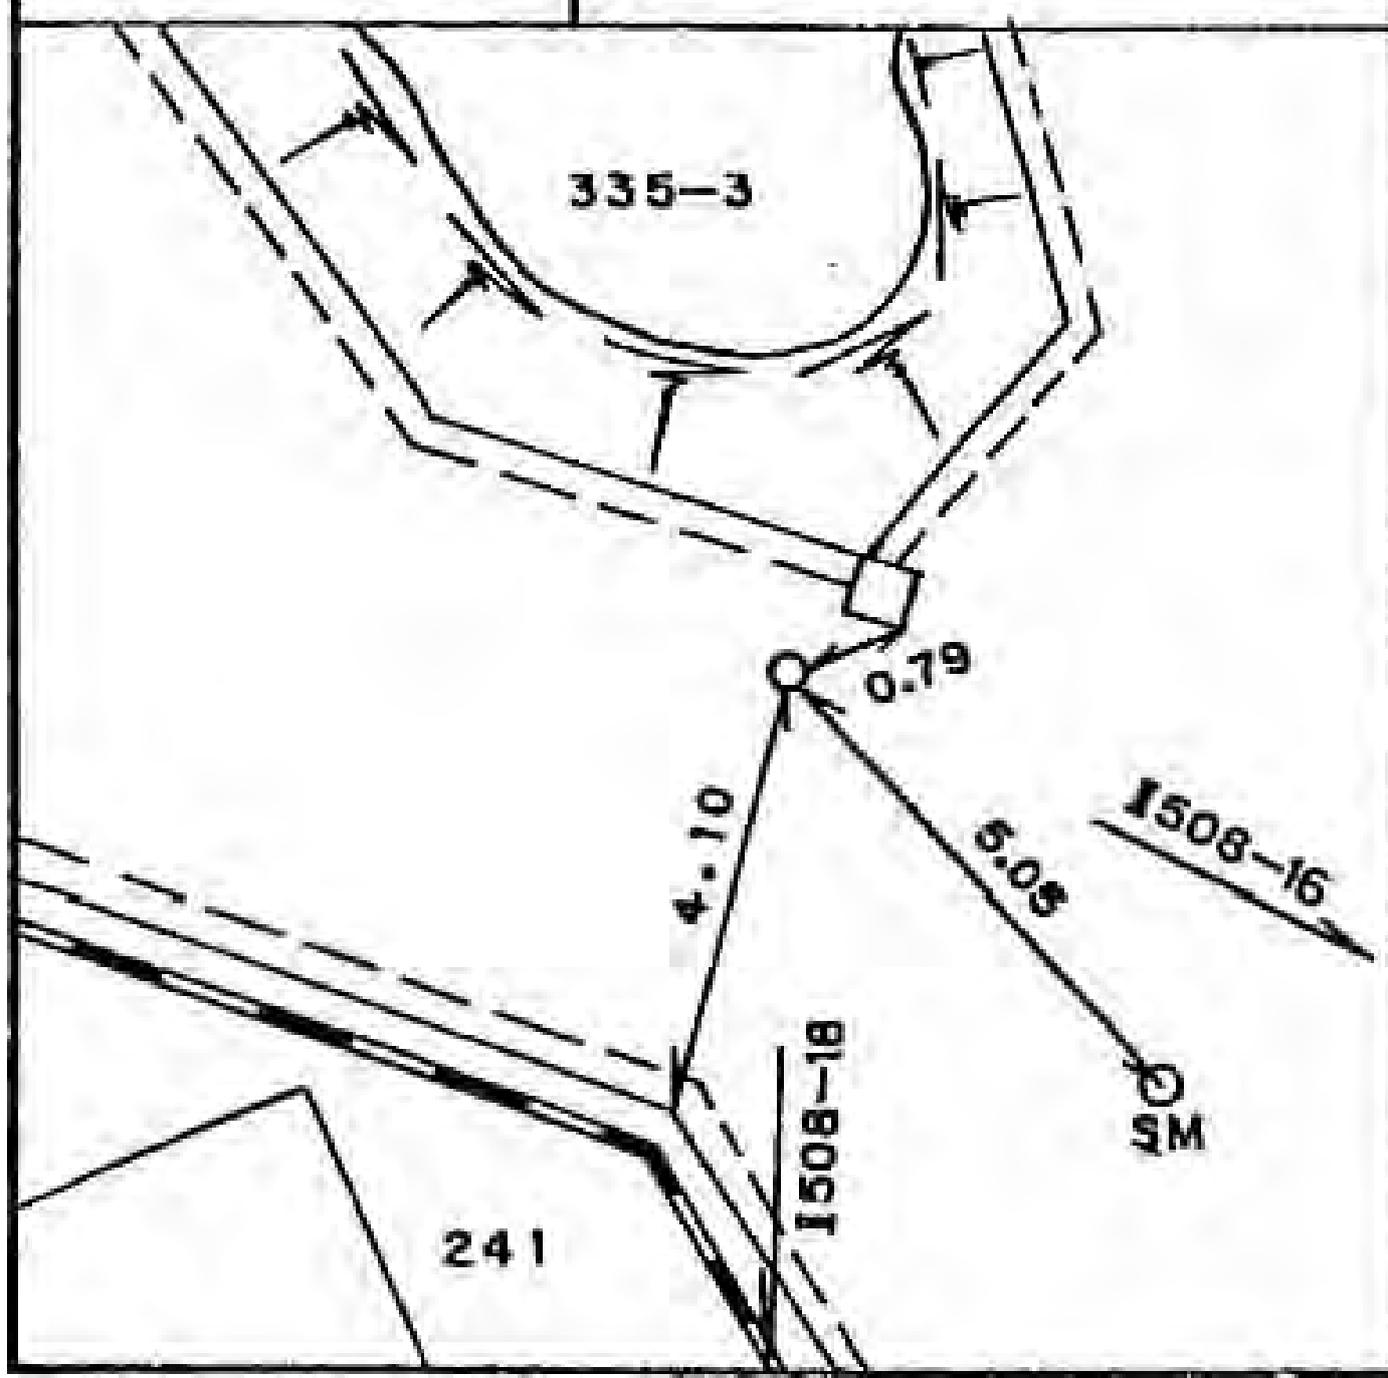

線番号	点番号	標識ノ種類	所在地
I508	18	<div style="border: 1px solid black; border-radius: 50%; padding: 5px; display: inline-block;">金属標</div> 。鋌。木杭	泉区上飯田町二四四一四番地先
要 図		キザミ	
<p>The diagram is a technical site plan showing a corner of a building. Key features include: <ul style="list-style-type: none"> Point SM: A circled point with a distance of 1.47 to a central point. Point TP: A point on a horizontal line segment. Point EP: A circled point with a distance of 2.70 from the central point. Angle: A 99.1-degree angle is indicated between the lines to SM and EP. Building Footprints: Shaded areas representing building structures. Lot Numbers: 242 (top left), 258-1 (top right), and 244-4 (bottom left). Point Labels: 1508-17 is labeled on a vertical line, and 1508-19 is labeled on a diagonal line. </p>			

所在地

泉区上飯田町二〇二番地先

標識ノ種類

金属標。鋌。木杭

ナザミ

点番号


19

線番号

I 508

要

図

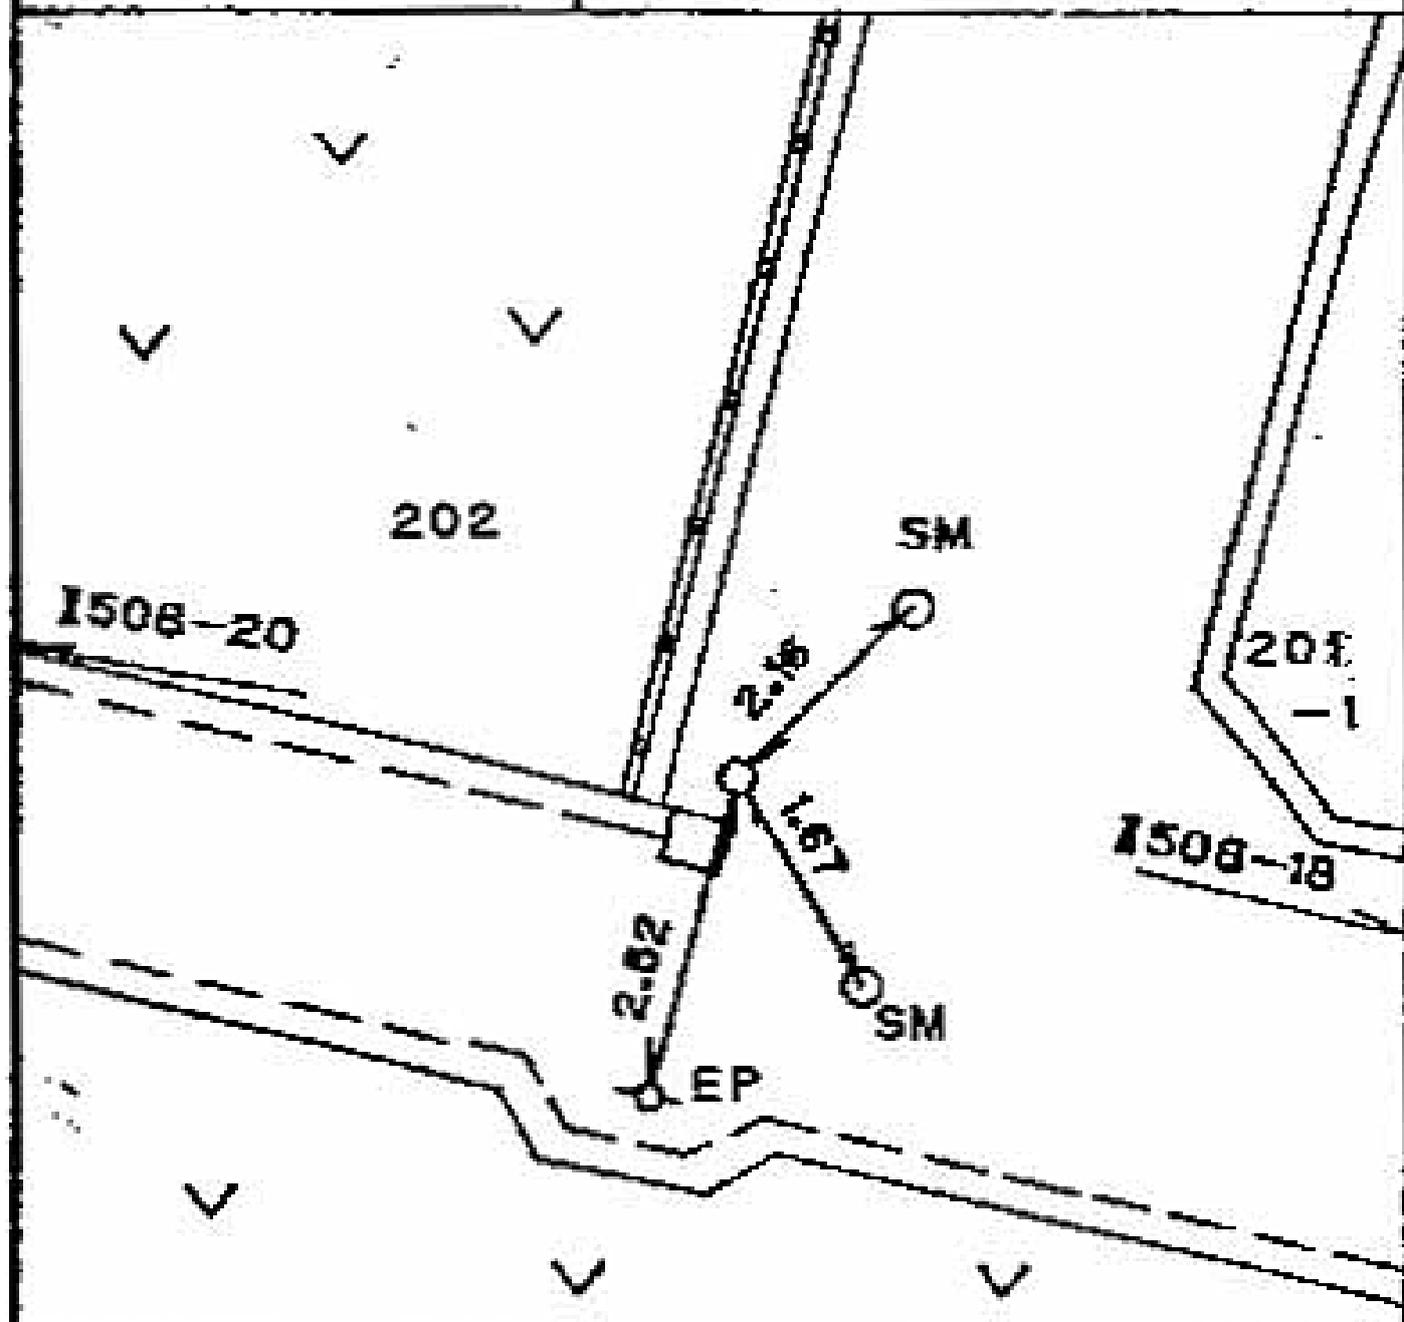

所在地

泉区上飯田町一八三番地先

標識ノ種類

金属標、鋳、木杭

キザミ

点番号

20

線番号

I508

要 図

車庫

185

I508-21

3.31

2.64


SM

F

3.97

I508-19

183

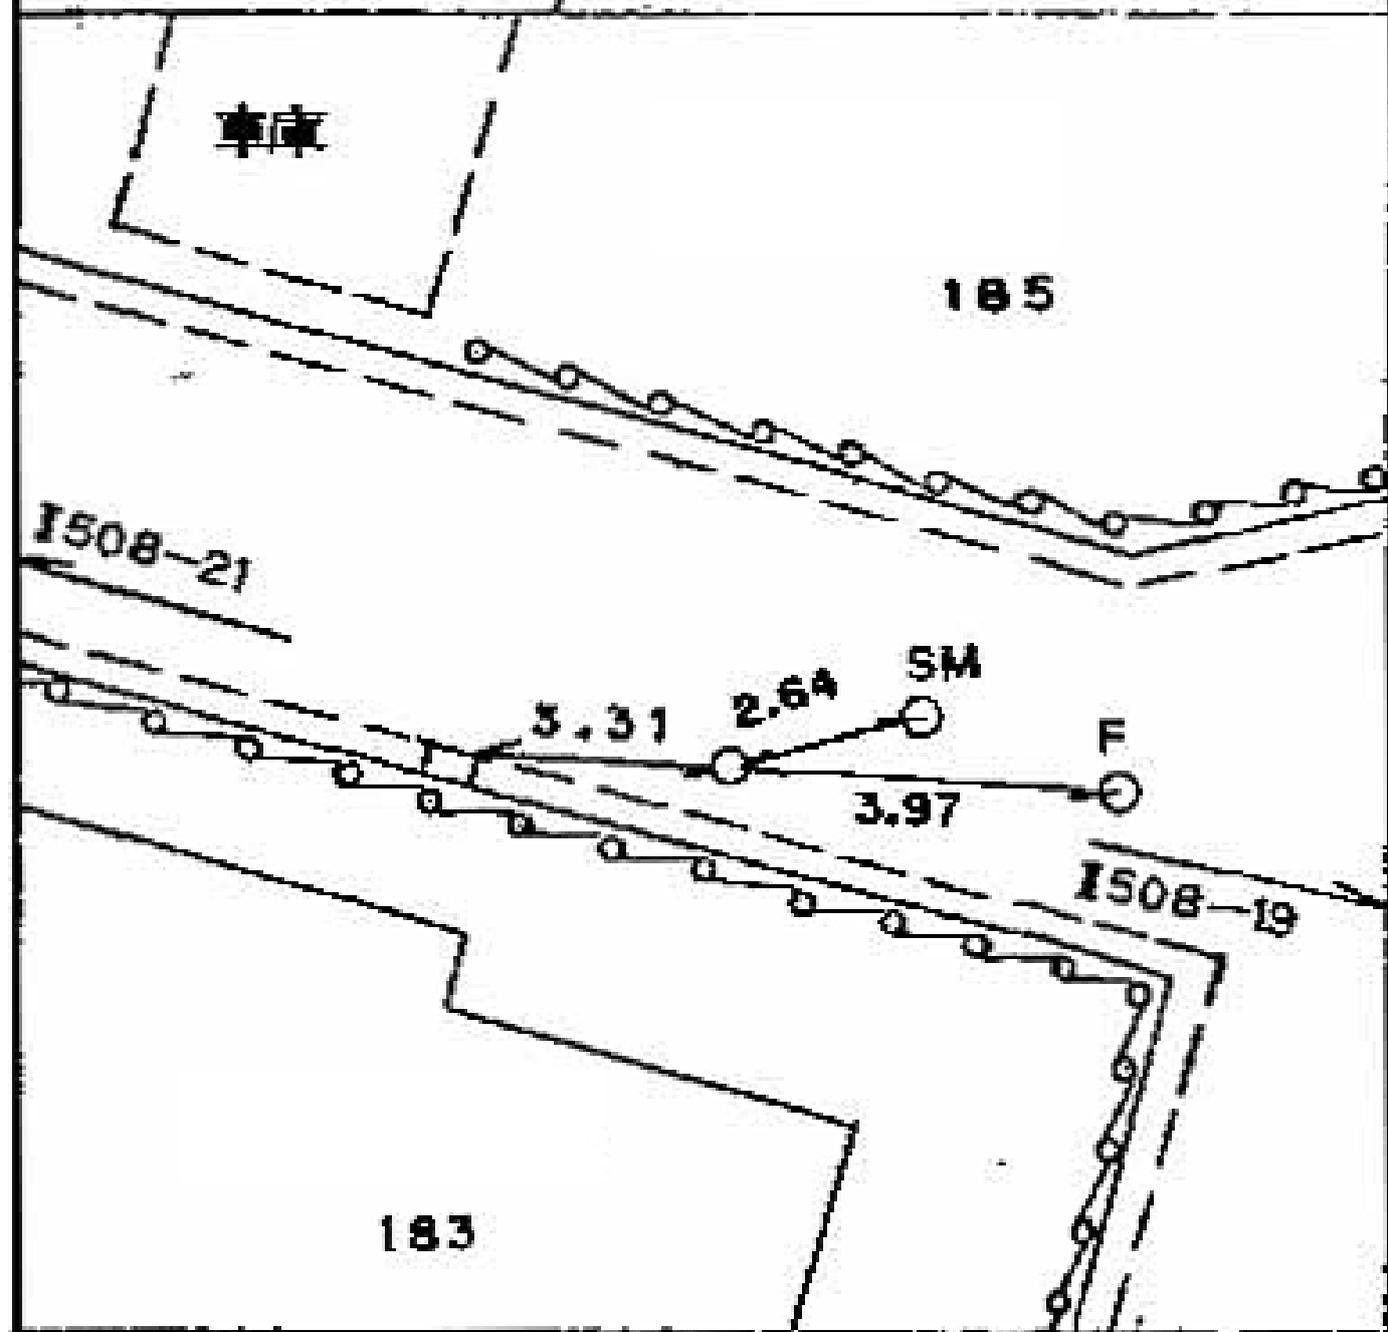

線番号	点番号	標識ノ種類	所在地
I508	21	金属標。鋳。木杭 キザミ	泉区上飯田町一七九番地先
要 図			


所在地

緑区寺山町 653-5 番地先 ✓

標識ノ種類

金属標。鋏。木杭

点番号

3


線番号

II509

要

図

キザニ

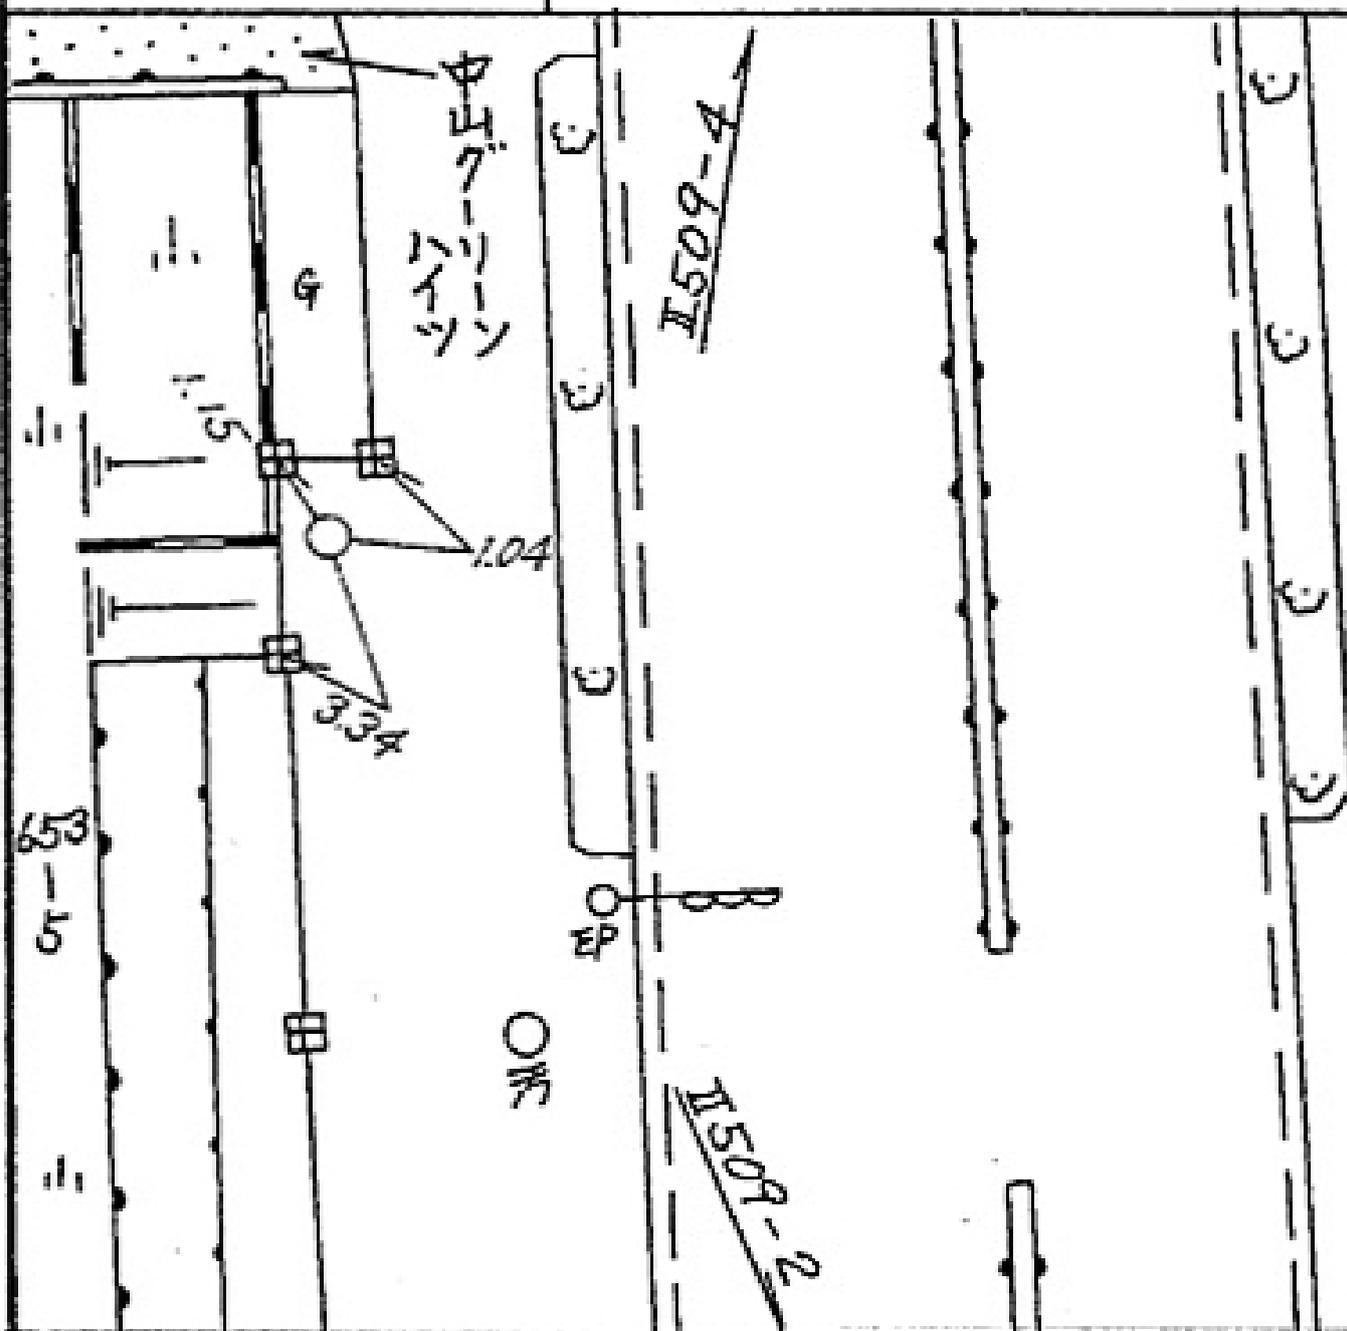

所在地

標識ノ種類

点番号

線番号

緑区寺山町611番地先


金属標。鋌。木杭

4

II509

キザミ

要 図

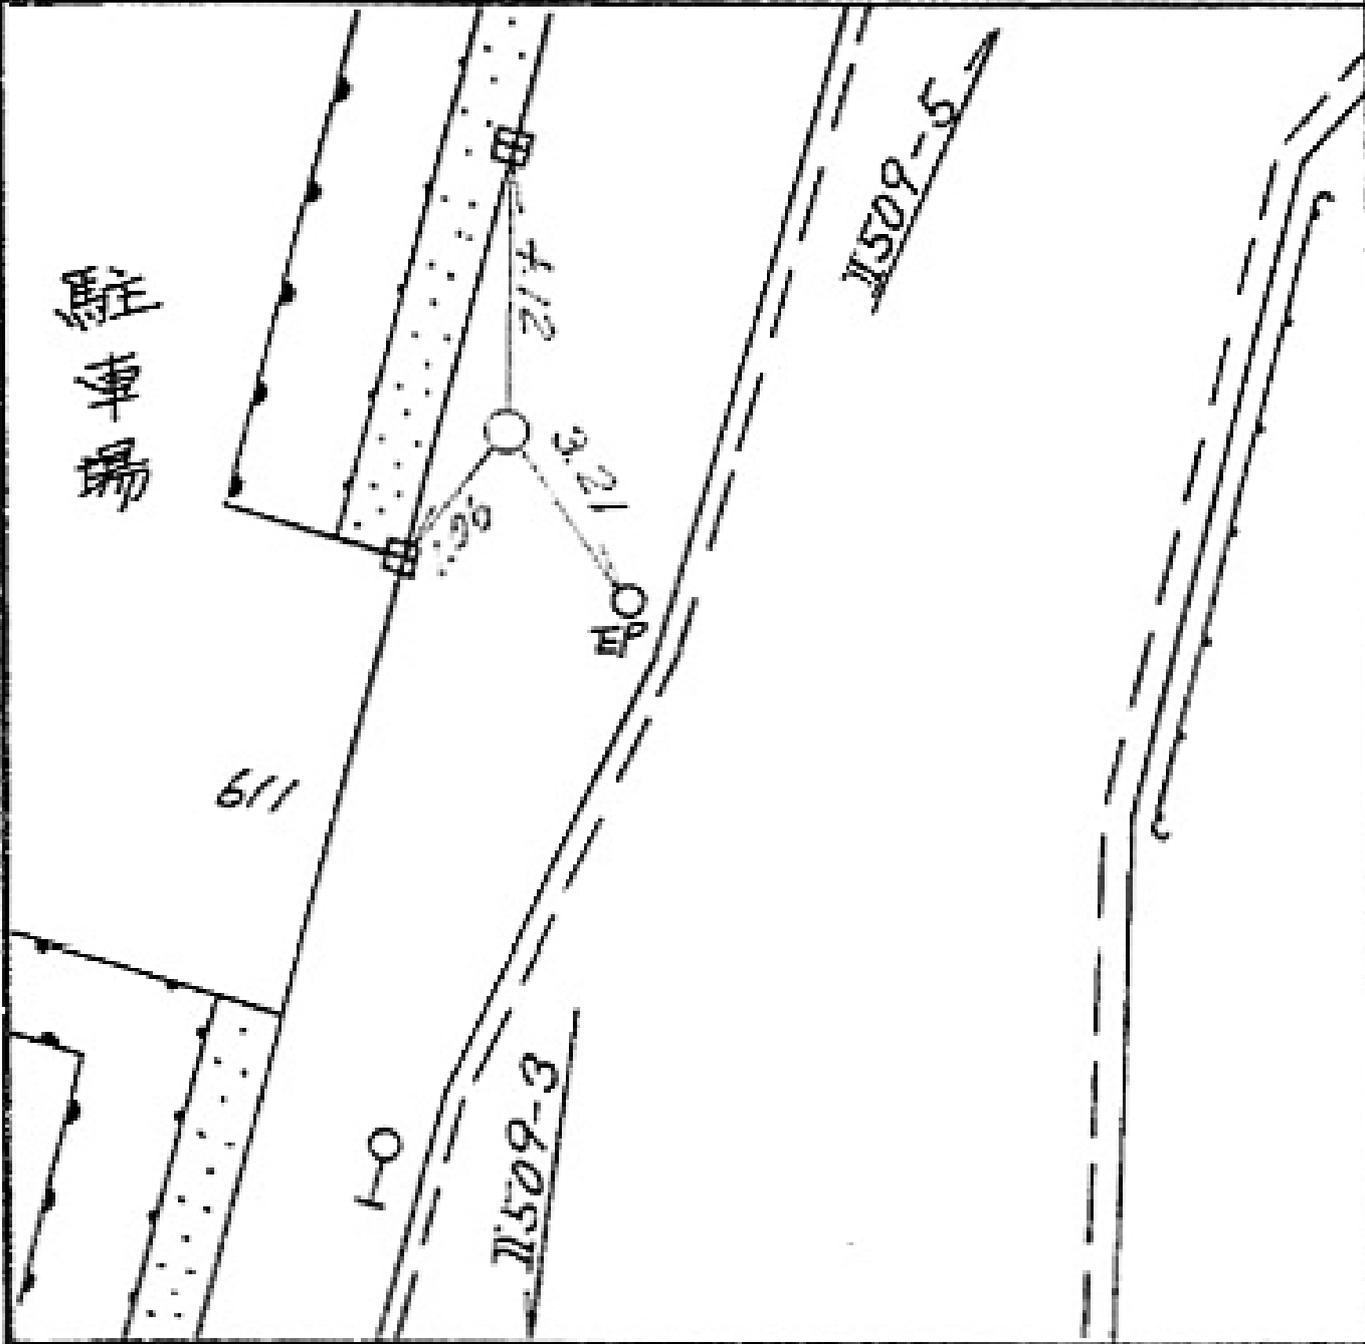

所在地

緑区中山町
901-1-1番地
先

標識ノ種類

金属標。鋦。木杭

キザミ

点番号


6

線番号

II509

要

図

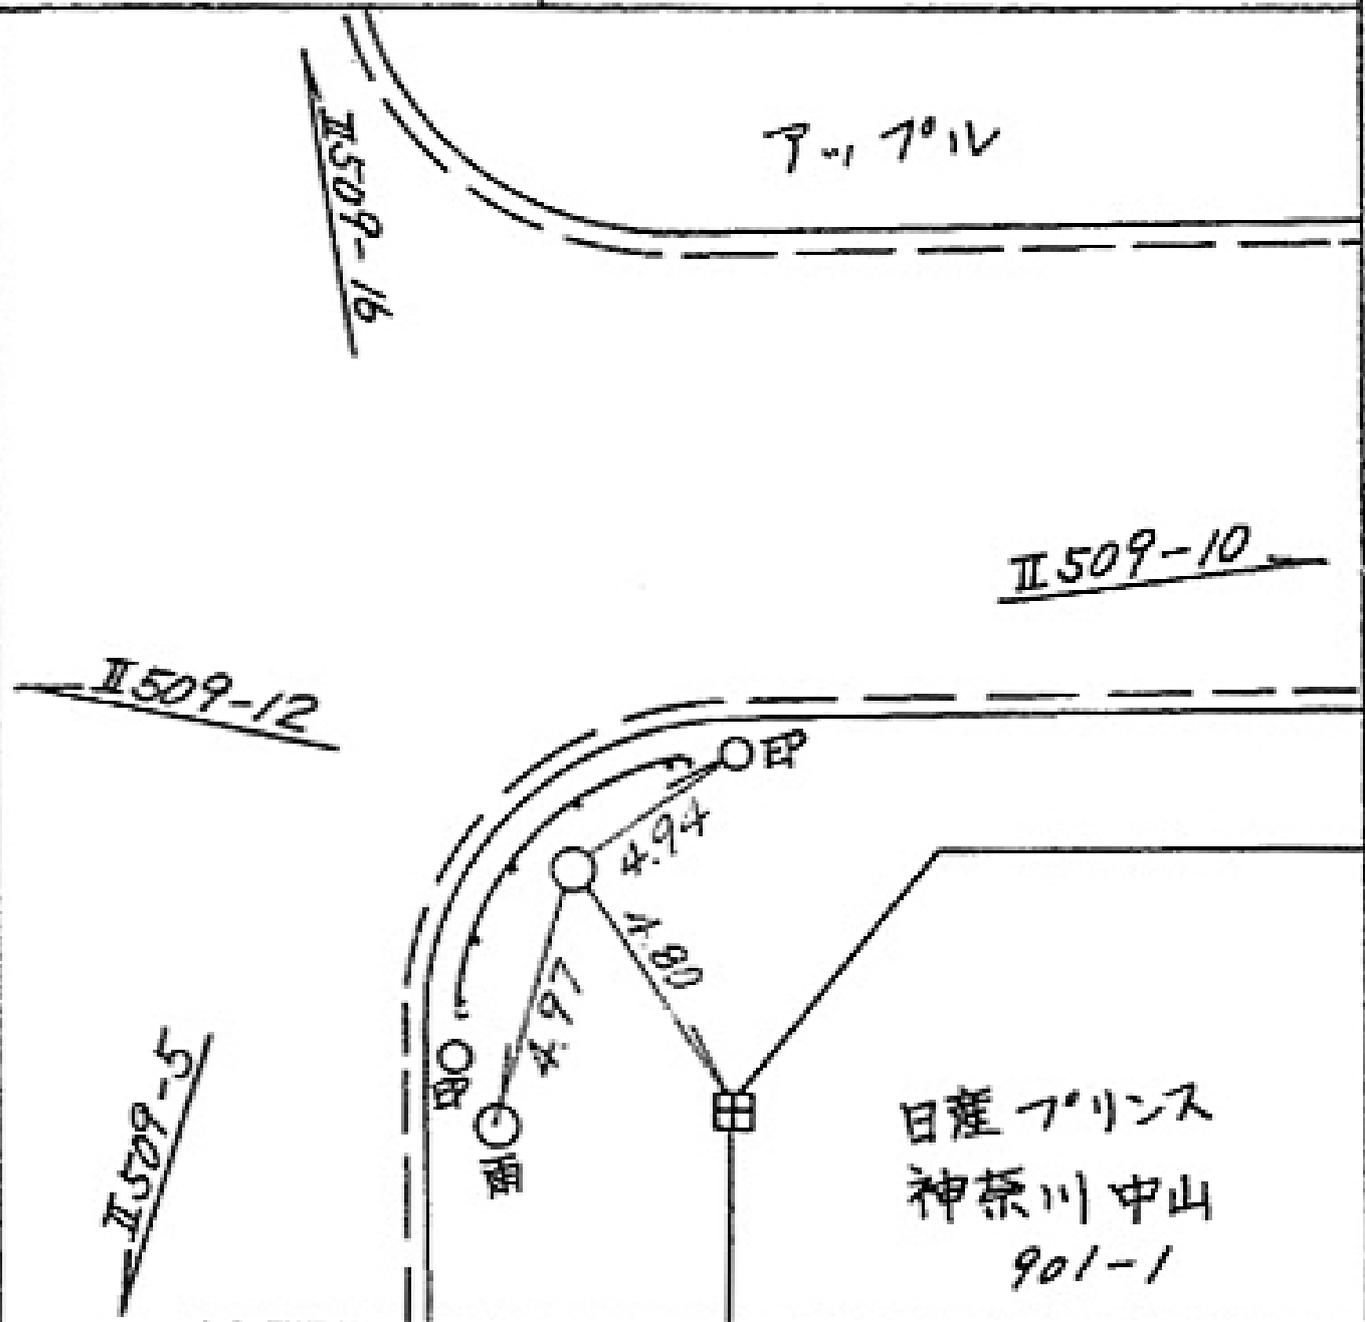

所在地

緑区白山町二丁目40番地先

標識ノ種類

金属標。鋌。木杭

点番号

7

線番号

Ⅱ509

要

図

キザミ

空地

TP
○

Ⅱ509-8

399

2.44

6.22

○ST

○EP

○ST

1.57

日産株式会社
神奈川

車買取専門
トム・ソーヤ

40



所在地

緑区上山町403-1番地先

標識ノ種類

金属標。鋏。木杭

キザミ

点番号


8

線番号

Ⅱ509

要

図

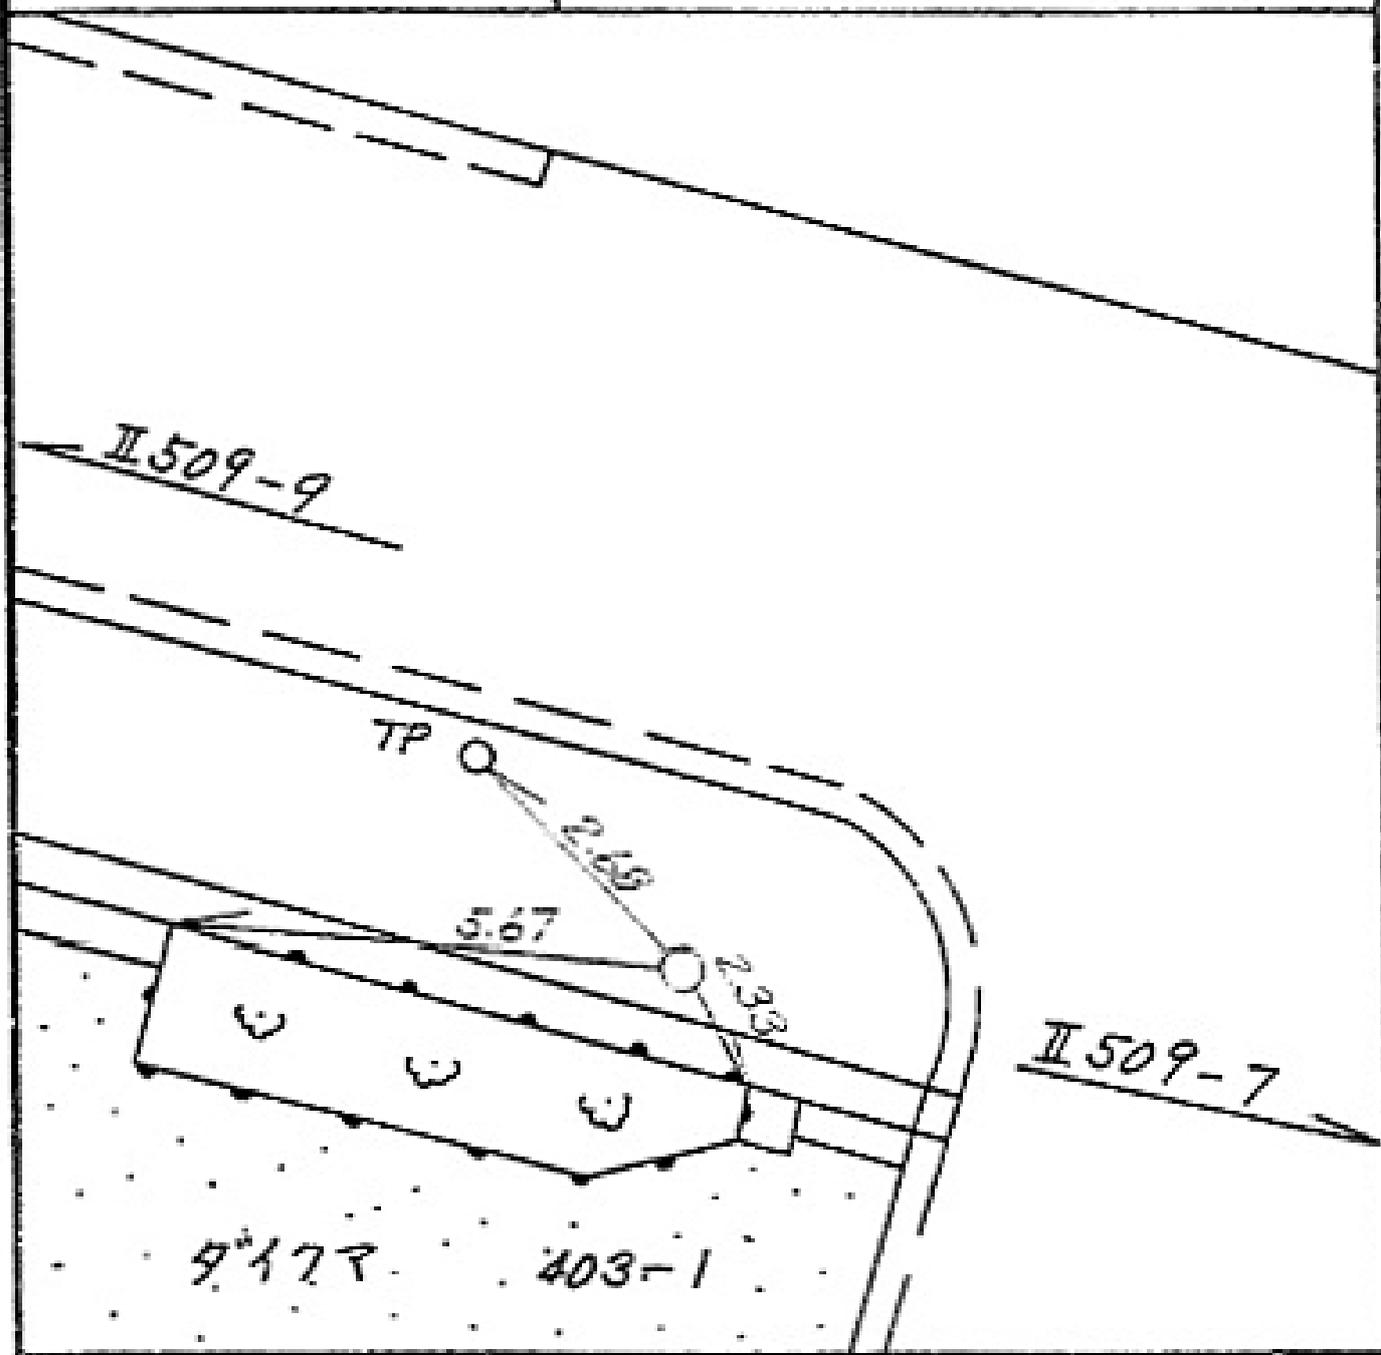

所在地

緑区上山町398番地先

標識ノ種類

金属標。鋌。木杭

キザミ

点番号


9

線番号

II509

要

図

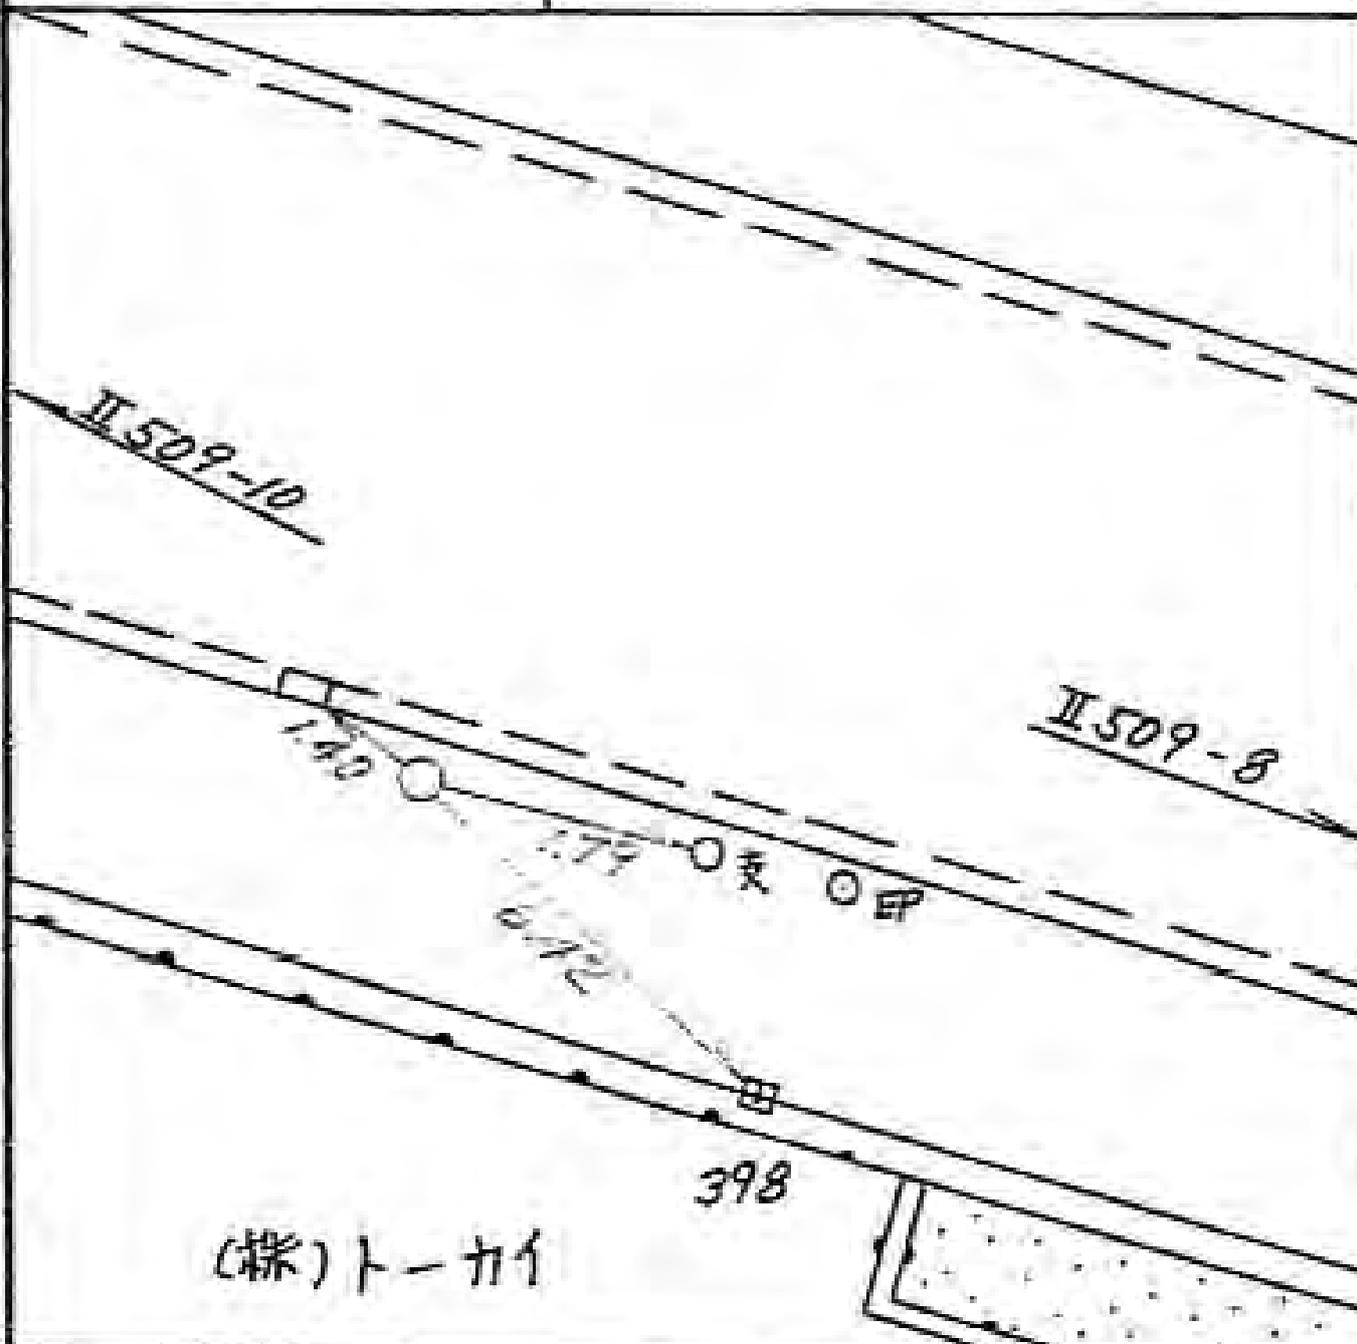

(標)ト一カ

所在地

標識ノ種類

点番号

線番号

緑区中山町
113
1
2番地
先✓

金属標。鋏。木杭

II509


11

キザミ

要

図

マルイツ 駐車場

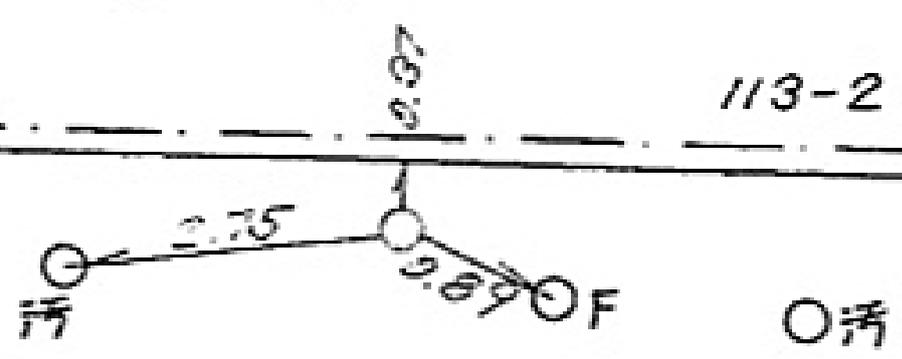

W

W

OST

W

405-1

II509-12

所在地

緑区中山町731番地先

標識ノ種類

金属標。鋌。木杭

点番号


12

線番号

II509

要 図

キザミ

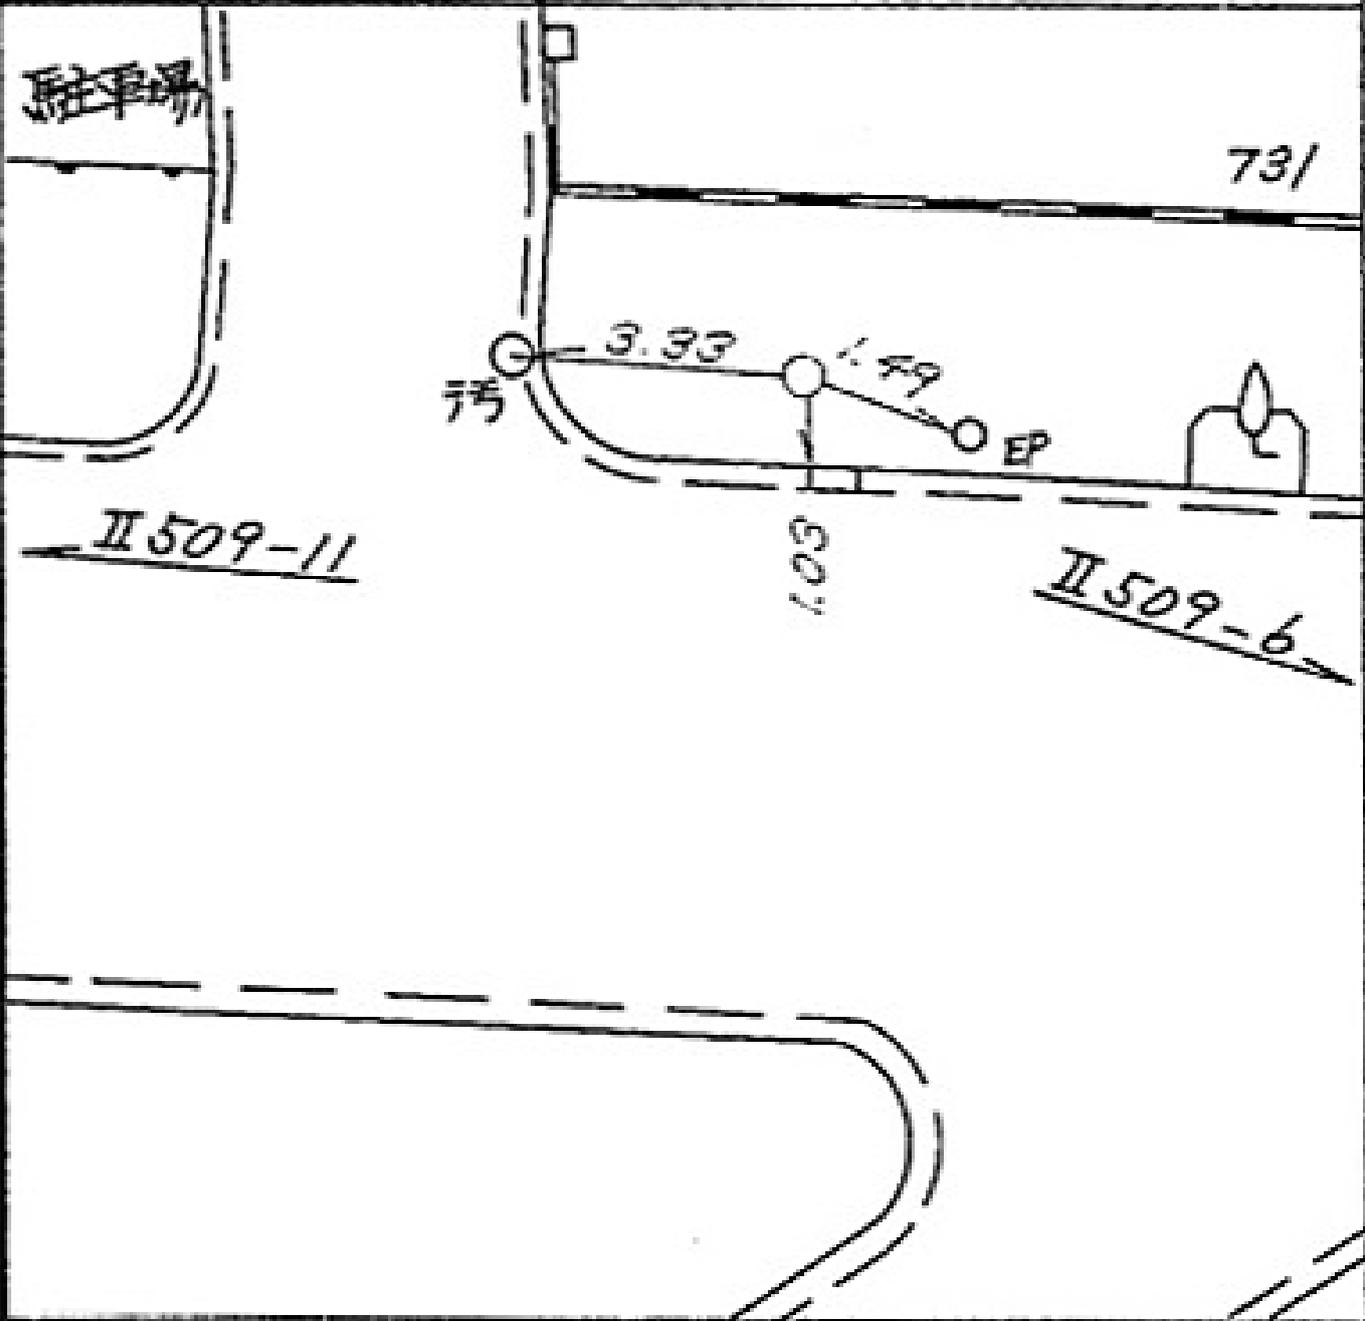

線番号	点番号	標識ノ種類	所在地
II509	14	<div data-bbox="598 436 1332 548" style="border: 1px solid black; border-radius: 15px; padding: 5px; display: inline-block;"> 金属標 </div> 。 鋌 。 木杭	緑区中山町 1171-1番地先
要 図		キザミ	
<div style="text-align: center;"> <p>The diagram illustrates a road layout with a curve. It features several markers: square markers with a cross (metal markers), circles (nails), and small dots (wooden posts). Measurements are provided for various segments: 2.05, 3.12, and 3.14. The road is identified as II509-13 and II509-15. A central area is labeled 'バーミヤン 1171-1'. A marker '57' is located at the bottom right of the diagram.</p> </div>			

線番号	点番号	標識ノ種類	所在地
II509	15	<div data-bbox="590 459 1332 571" style="border: 1px solid black; padding: 5px; display: inline-block;"> 金属標 </div> 。 鋌 。 木杭	緑区中山町 1001番地先
要 図		本ザミ	

所在地

緑区中山町983番地先

標識ノ種類

金属標。鋌。木杭

キザミ


点番号

16

線番号

II509

要図

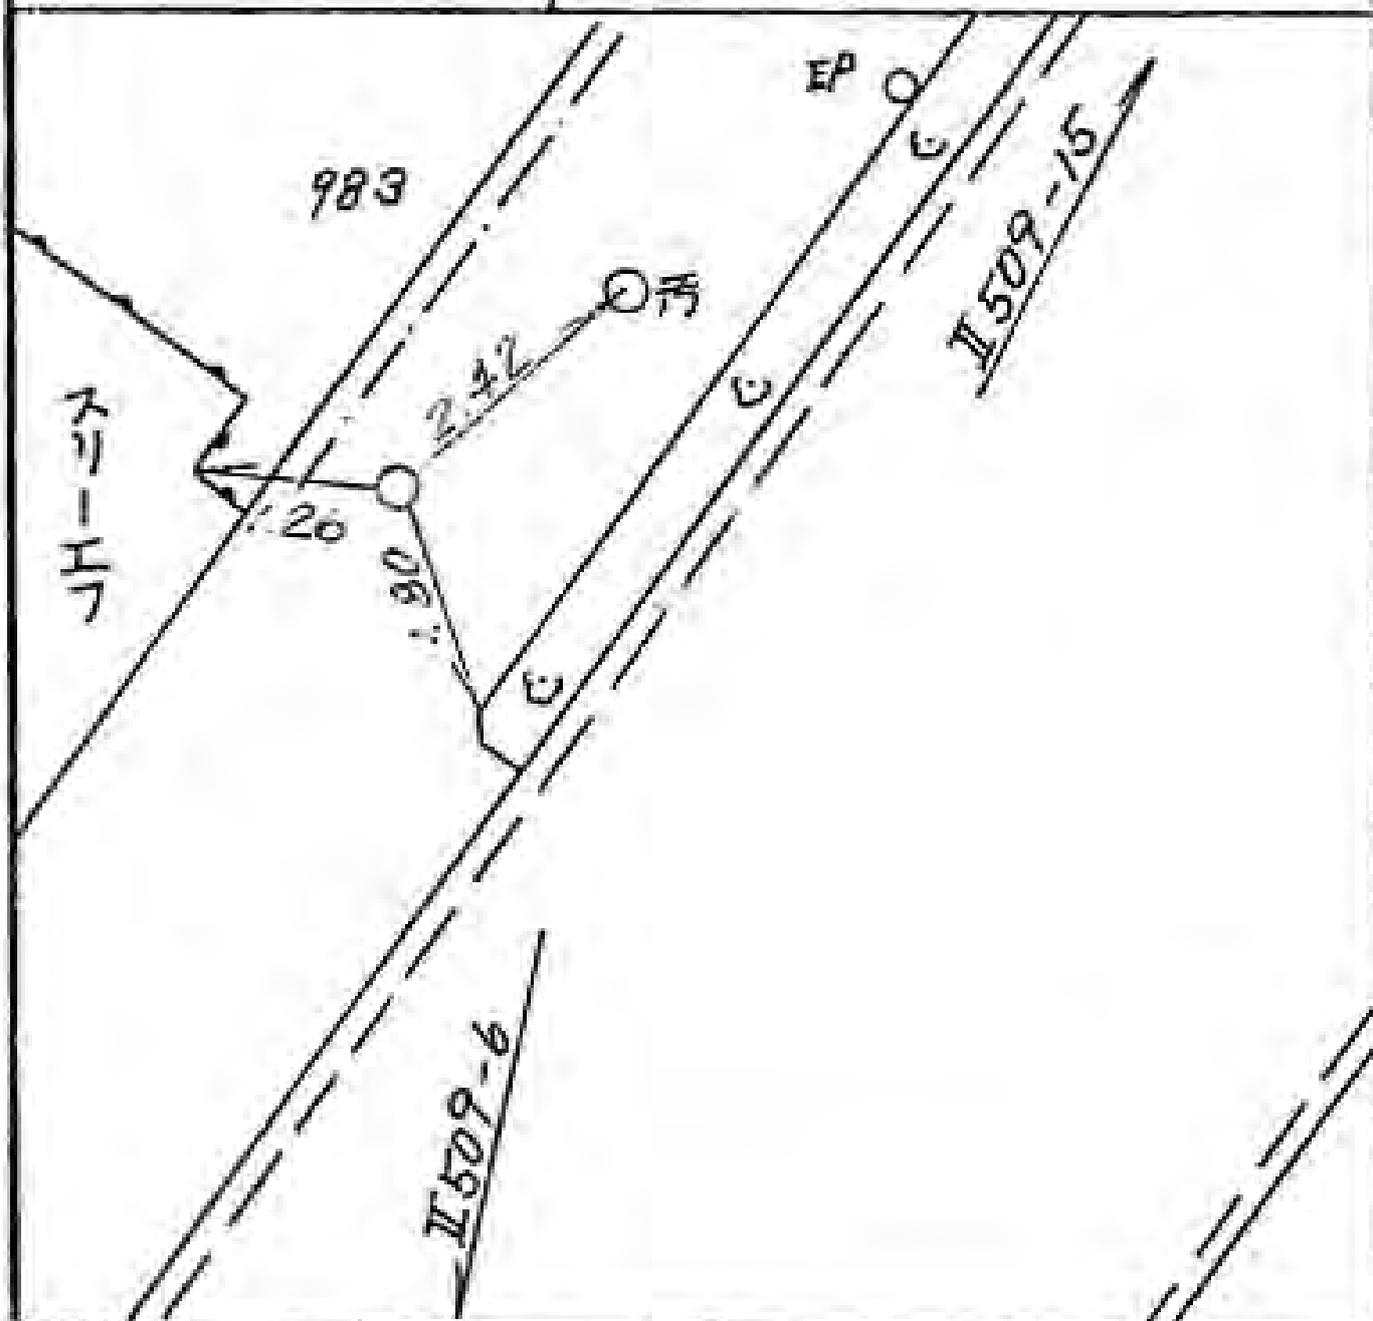

所在地

緑区寺山町八〇三番地先

標識ノ種類

金属標・鋏・木杭

キザミ


点番号

17

線番号

II509


要 図

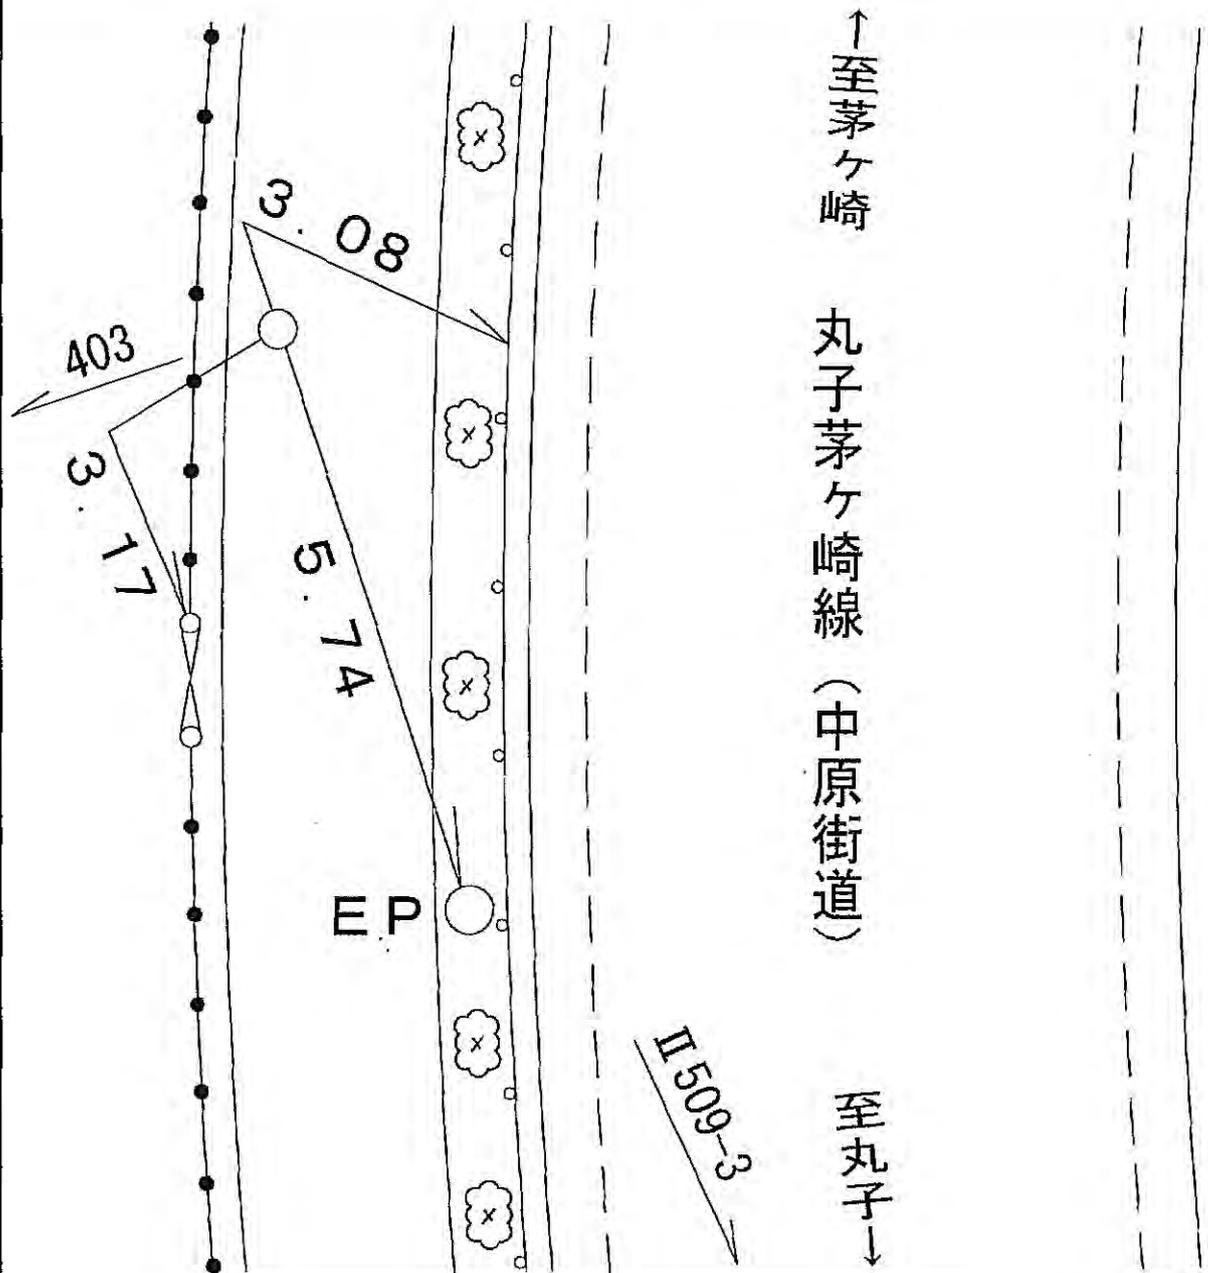


線番号	点番号	標識ノ種類	所在地
-----	-----	-------	-----

II509	18	金属標 ・鋸・木杭	緑区台村町三二七―一番地先
-------	----	---	---------------


要 図	キザミ	
-----	-----	--

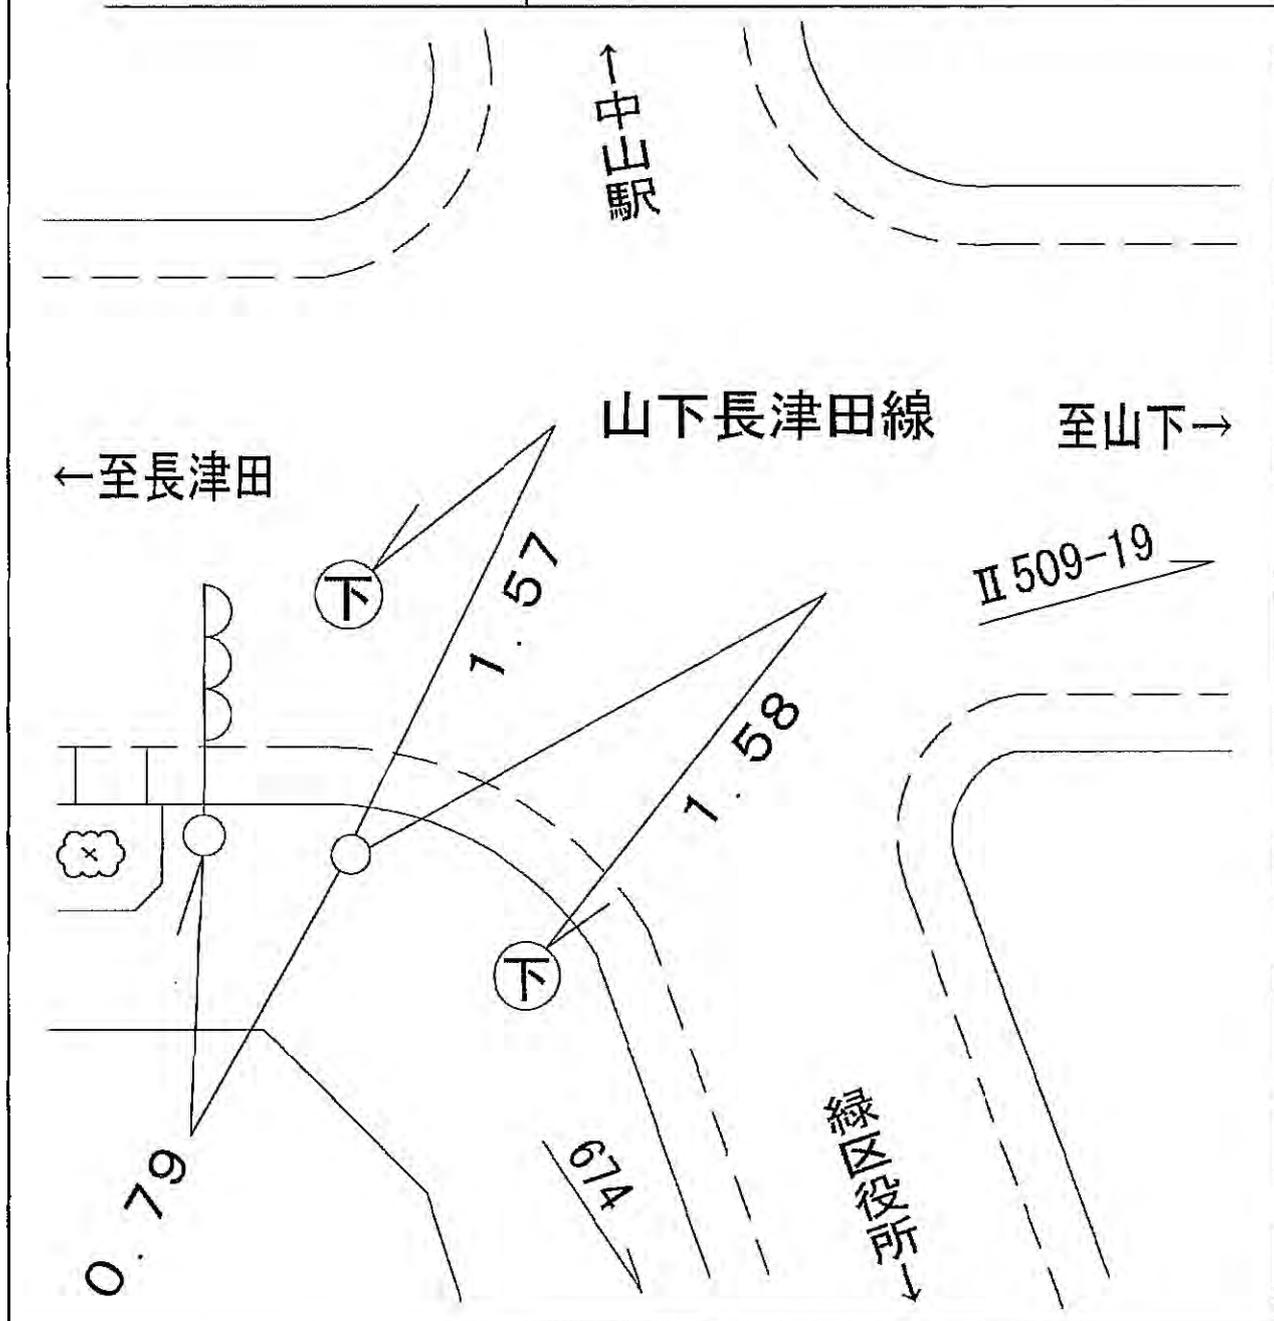

線番号	点番号	標識ノ種類	所在地
Ⅱ509	19	金属標・鋏・木杭 キザミ	緑区寺山町一〇二番地先
要 図			

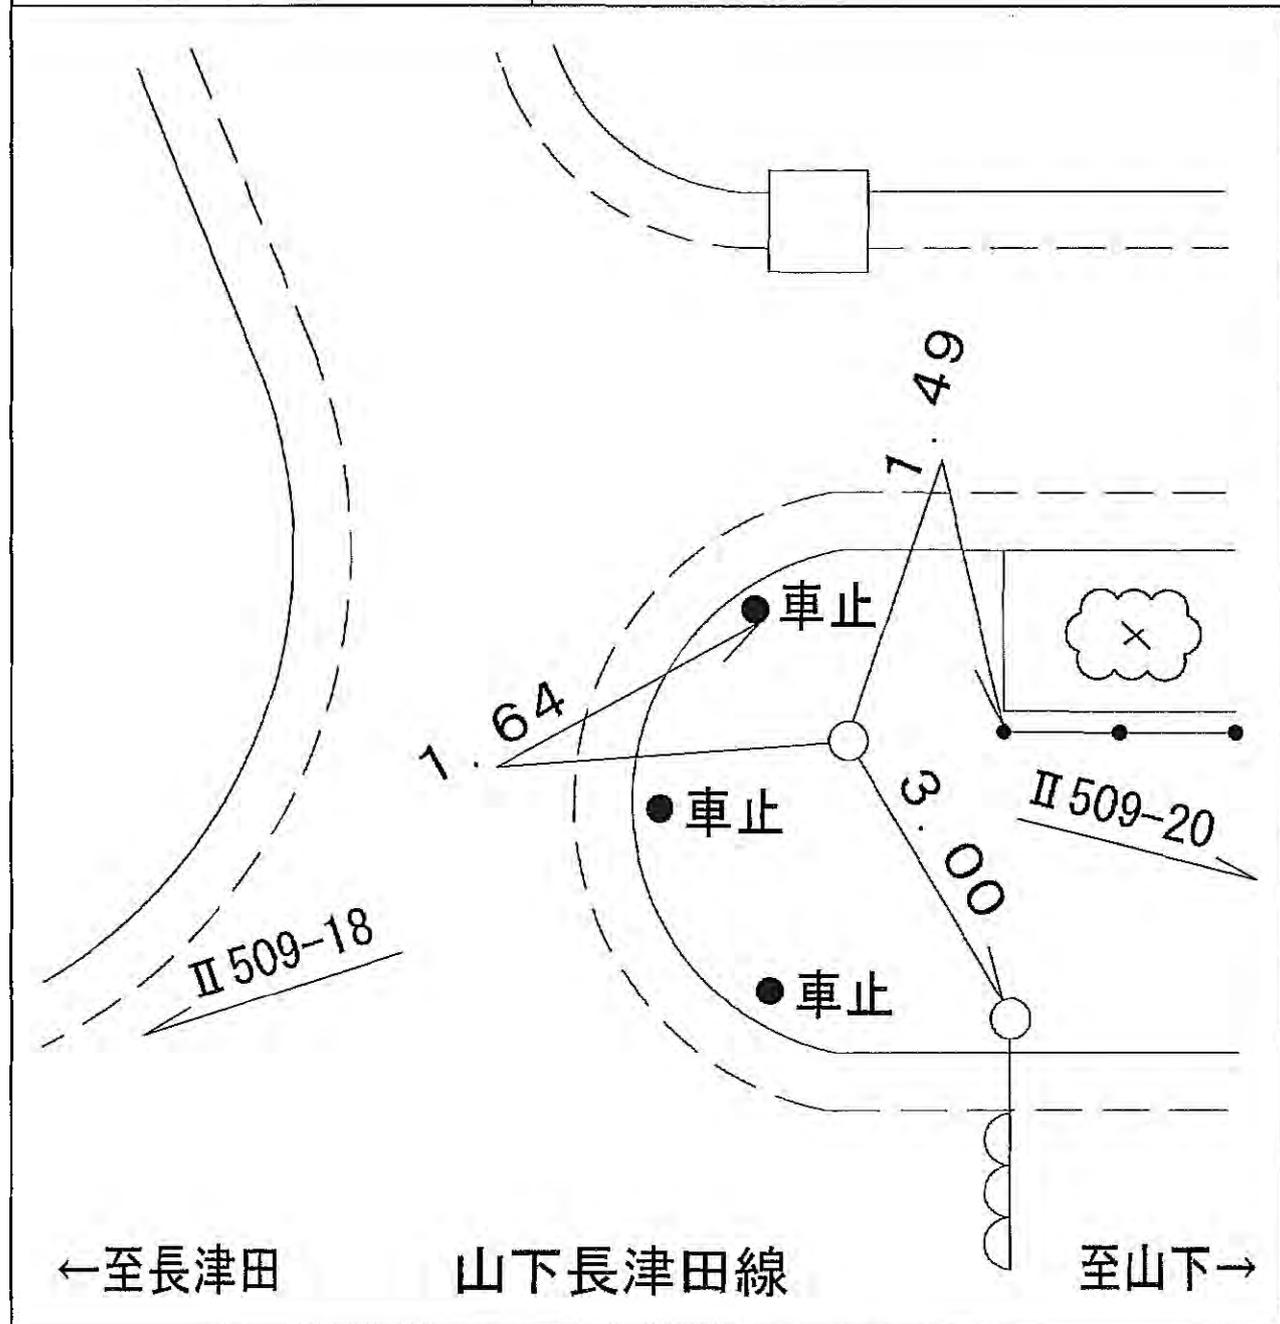


線番号	点番号	標識ノ種類	所在地
Ⅱ509	20	金属標 • 鋳 • 木杭 キザミ	緑区中山町九二番地先
要 図			

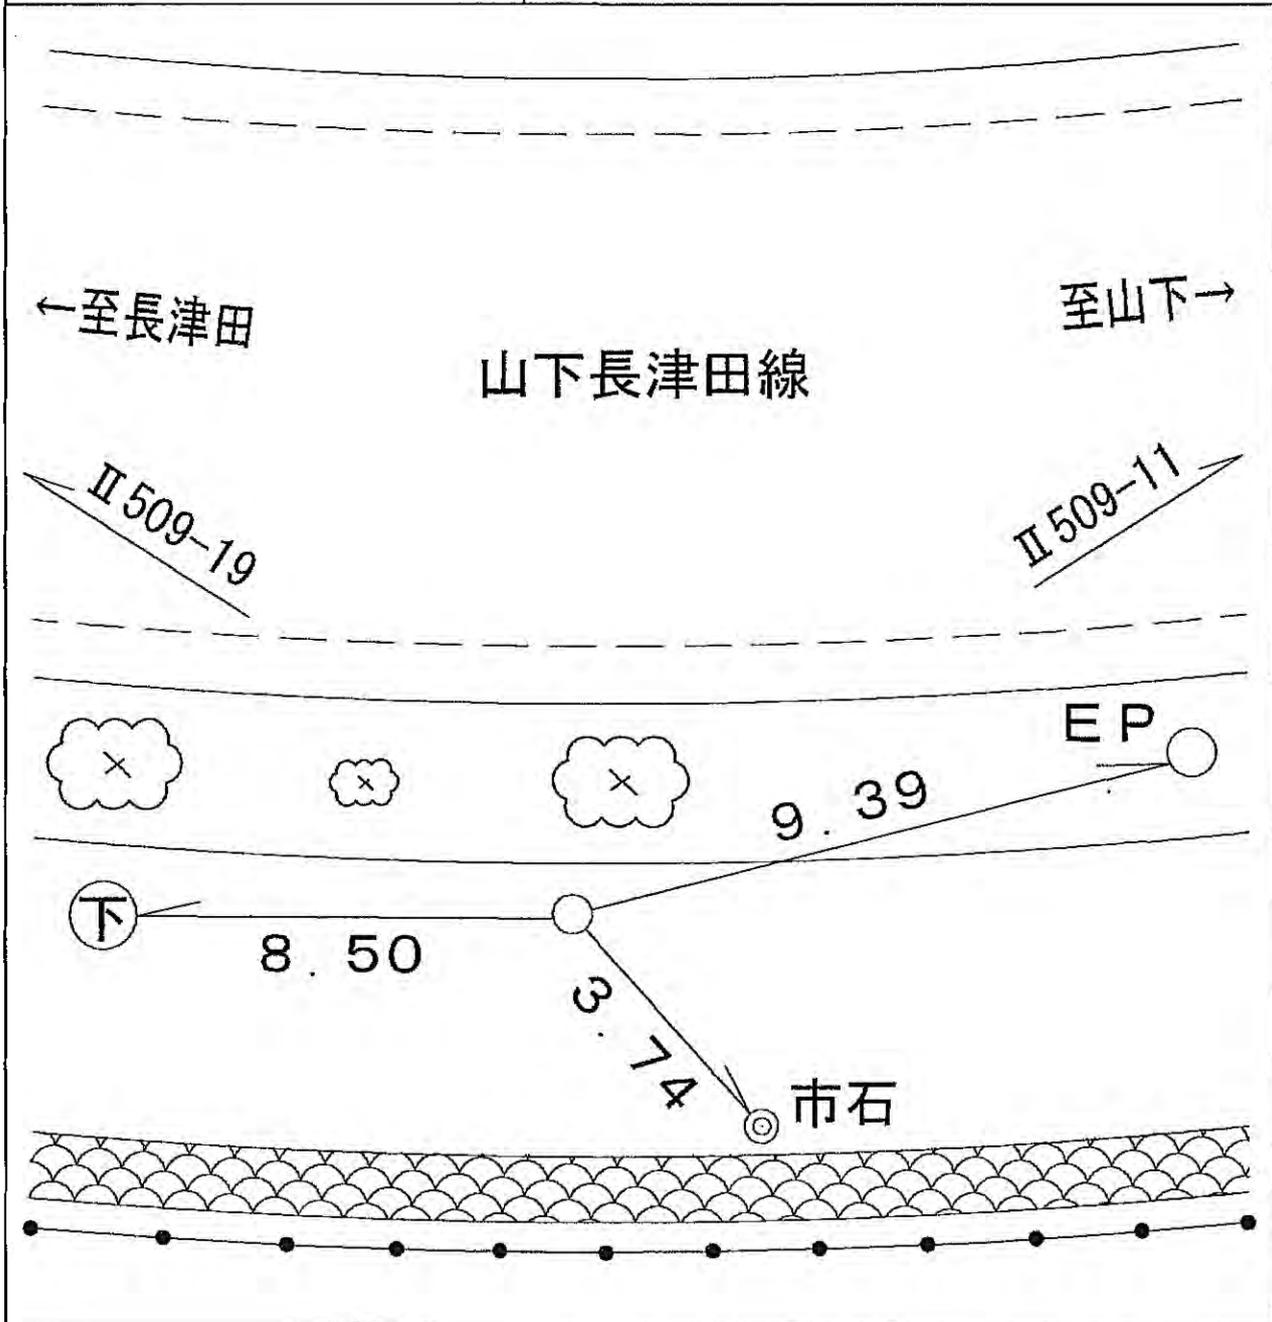

線番号	点番号	標識ノ種類	所在地
-----	-----	-------	-----

II509	21	金属標・鋸・木杭 キザミ	緑区中山町一四二番地先
-------	----	-----------------	-------------

要 図		
-----	--	--

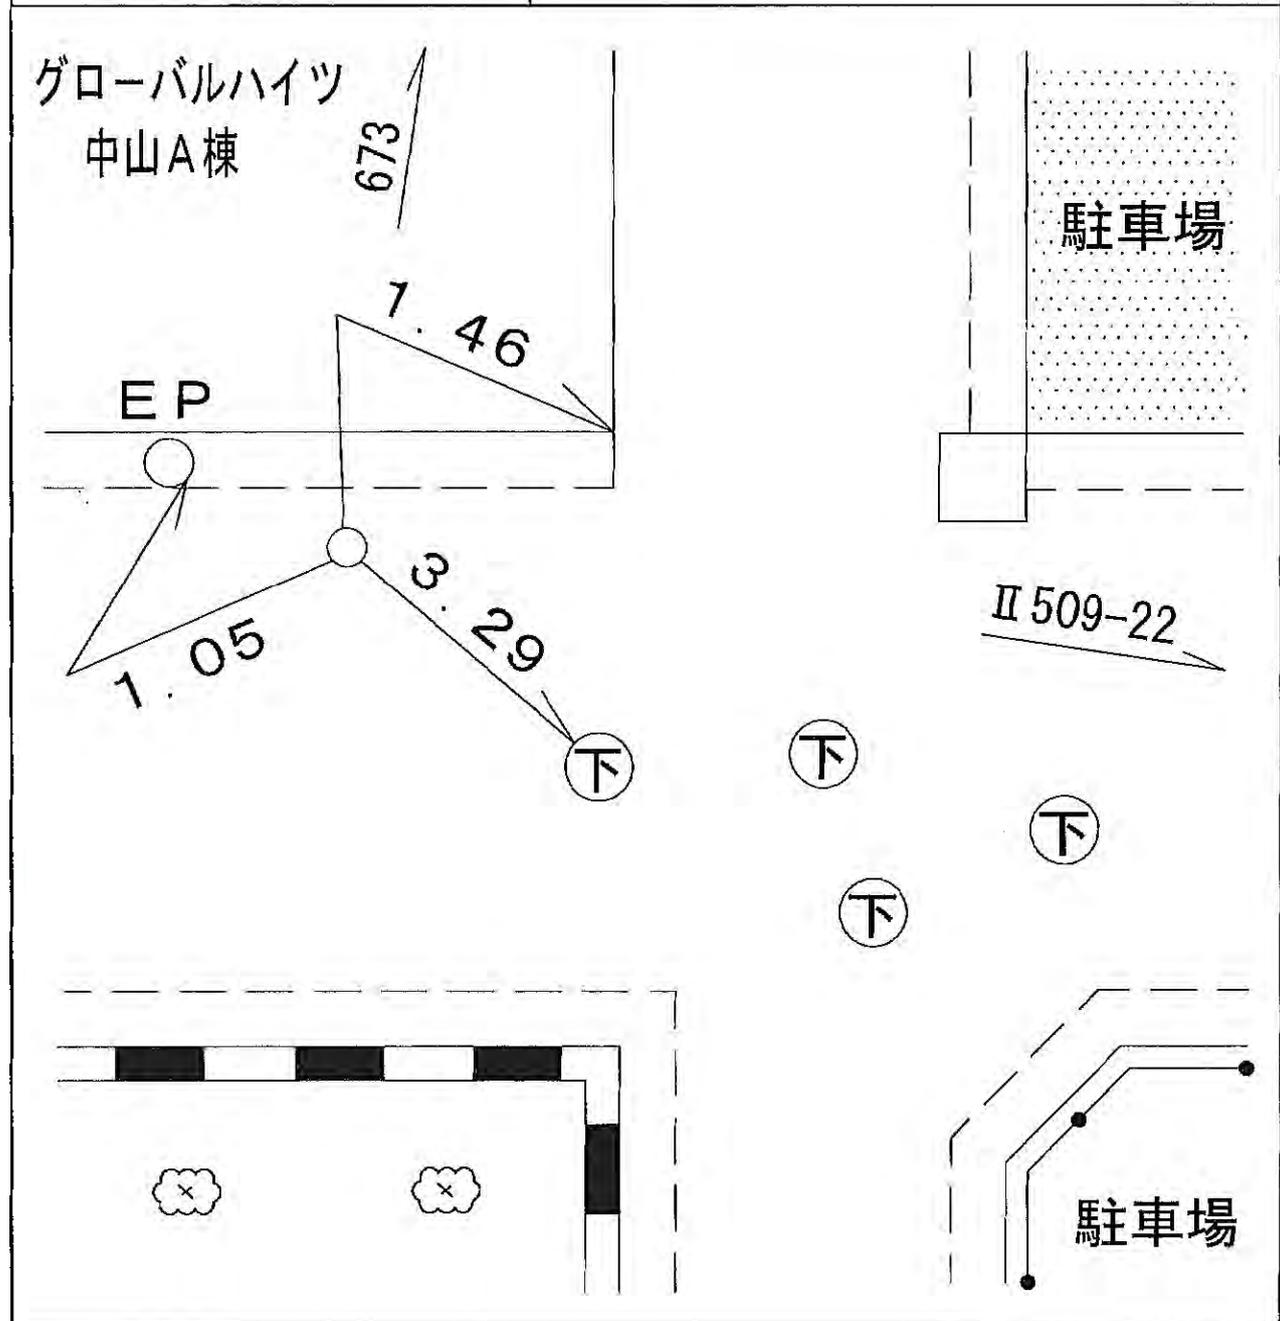


線番号	点番号	標識ノ種類	所在地
-----	-----	-------	-----

II509	22	金属標 ・鋸・木杭
-------	----	---

要 図	キザミ
-----	-----

緑区中山町一五六番地先

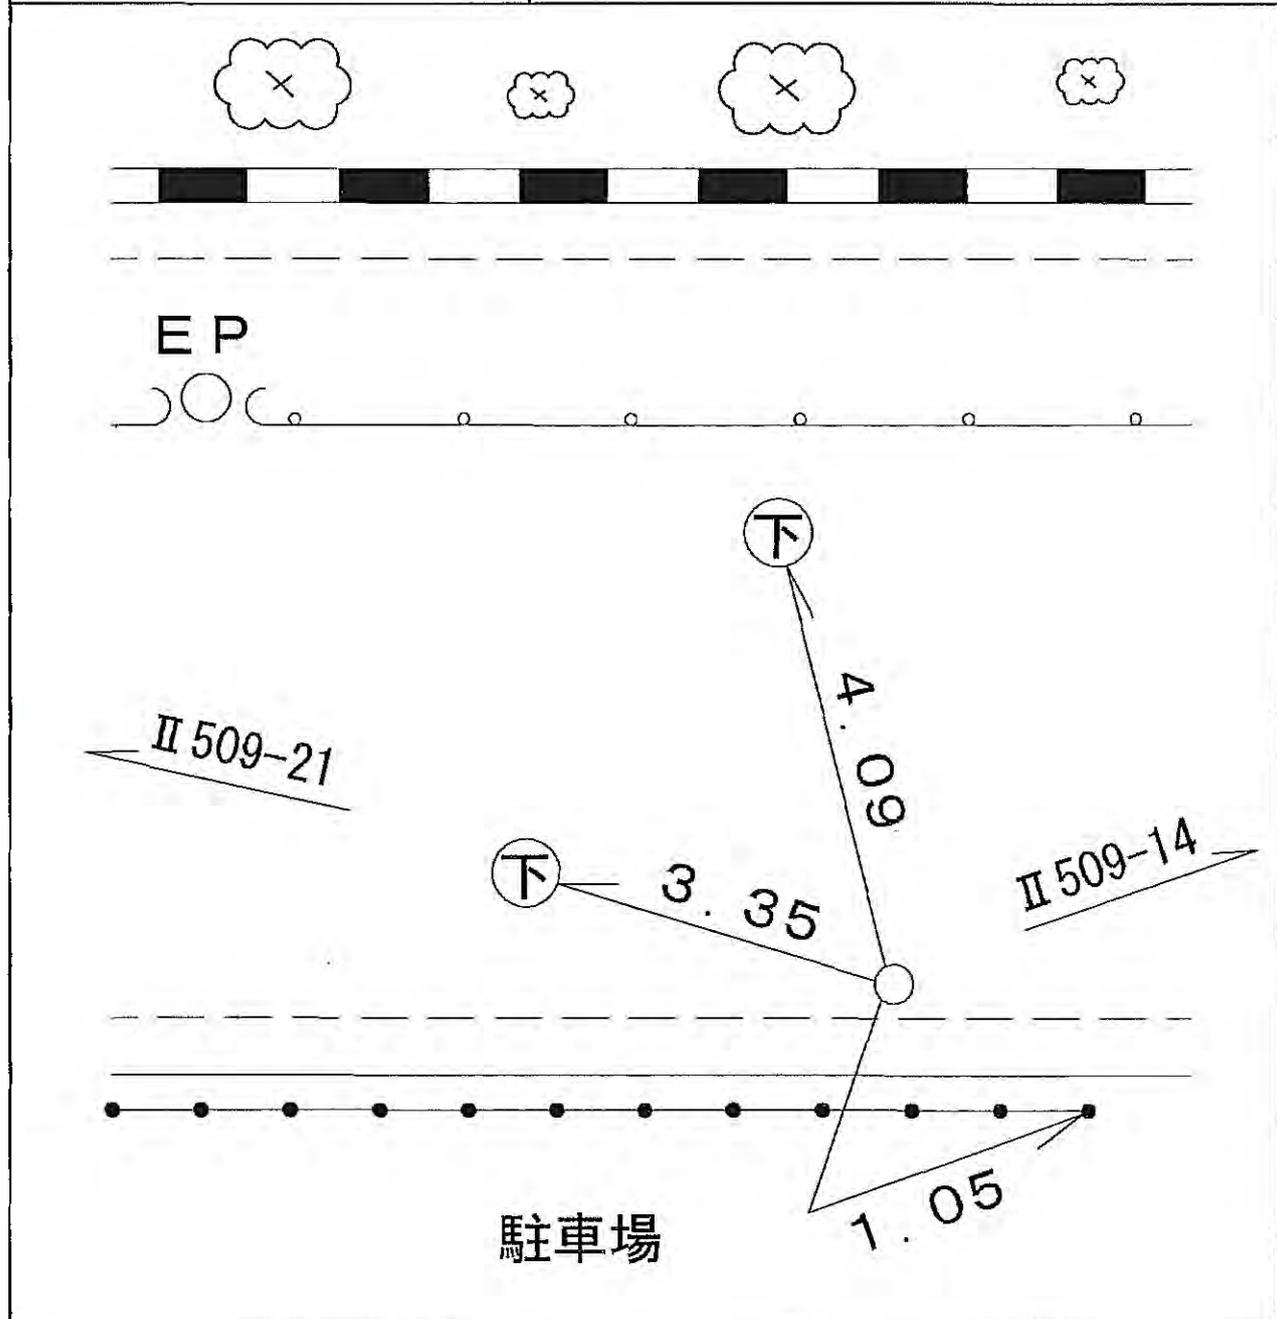

緑区中山町一五六番地先

所在地

標識ノ種類

点番号

線番号

旭区南希望が丘79番地

金属標。鋳。木杭

Ⅱ510


/

キザミ。マーキング

要

図

県立希望が丘
高等学校

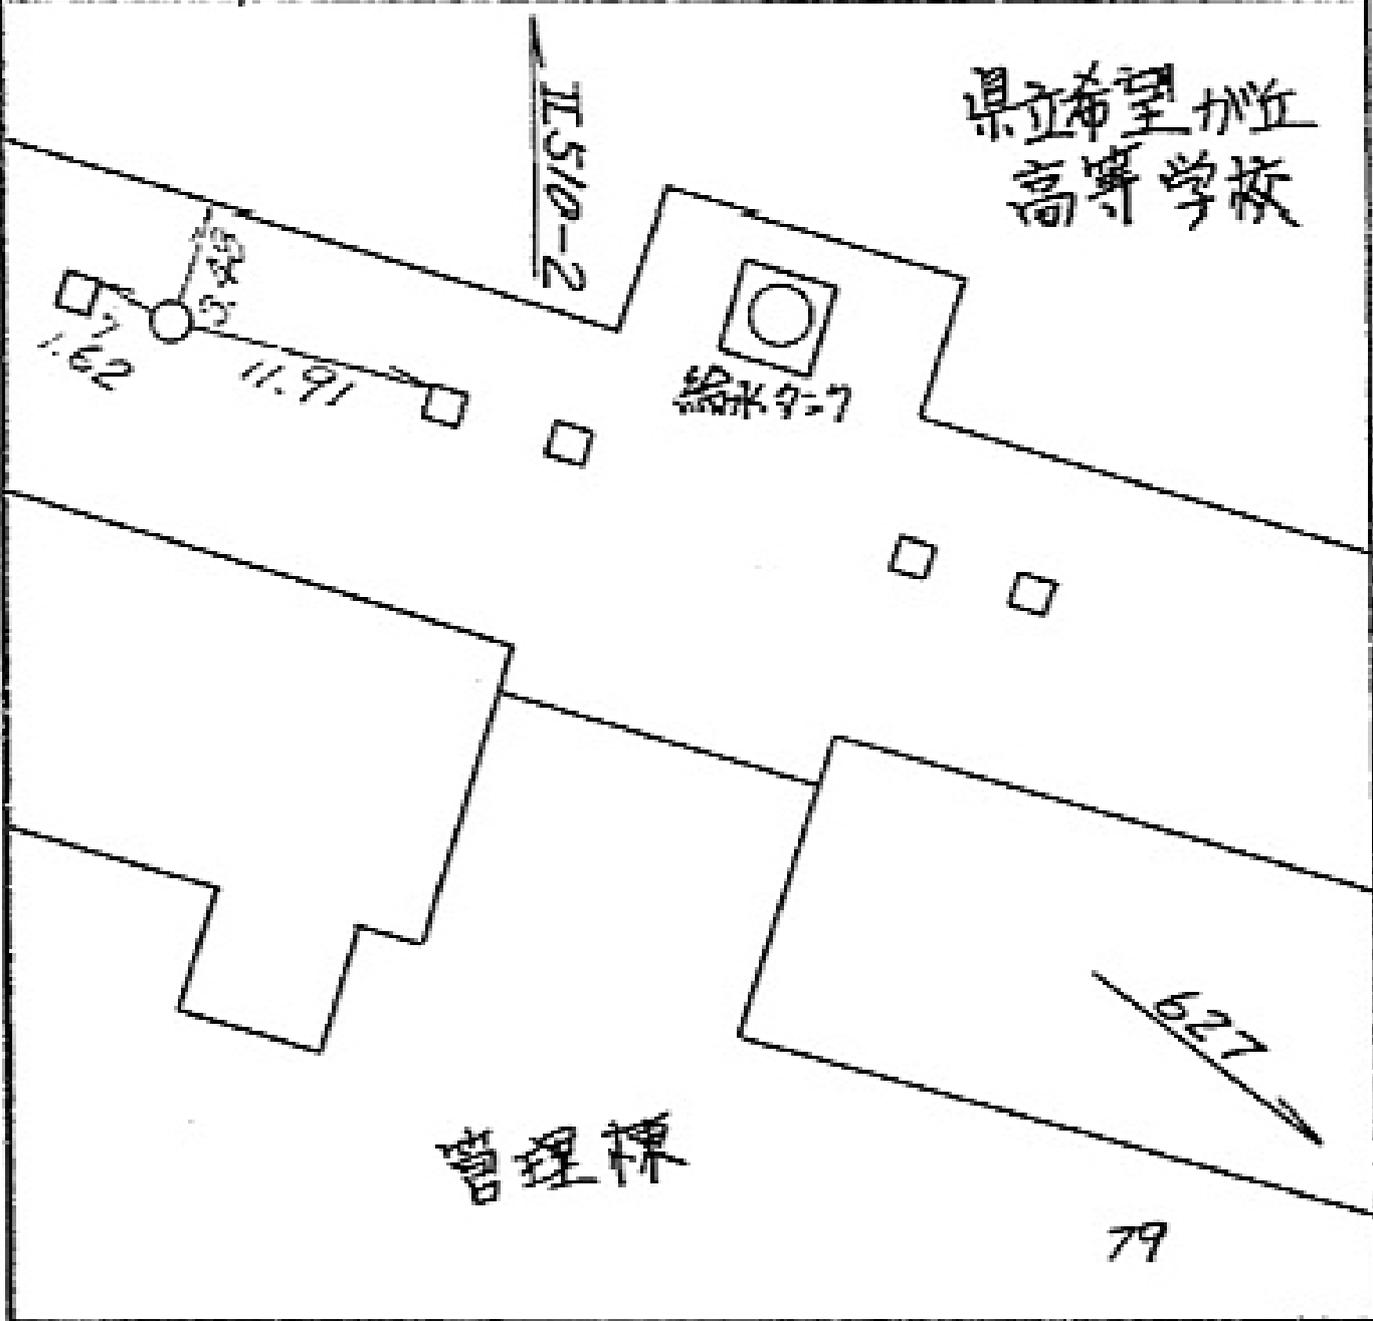

所在地

標識ノ種類

点番号

線番号

旭区中希望が丘 152-1-1番地先✓

金属標。鋳。木杭


2

II510

キザミ

図

要

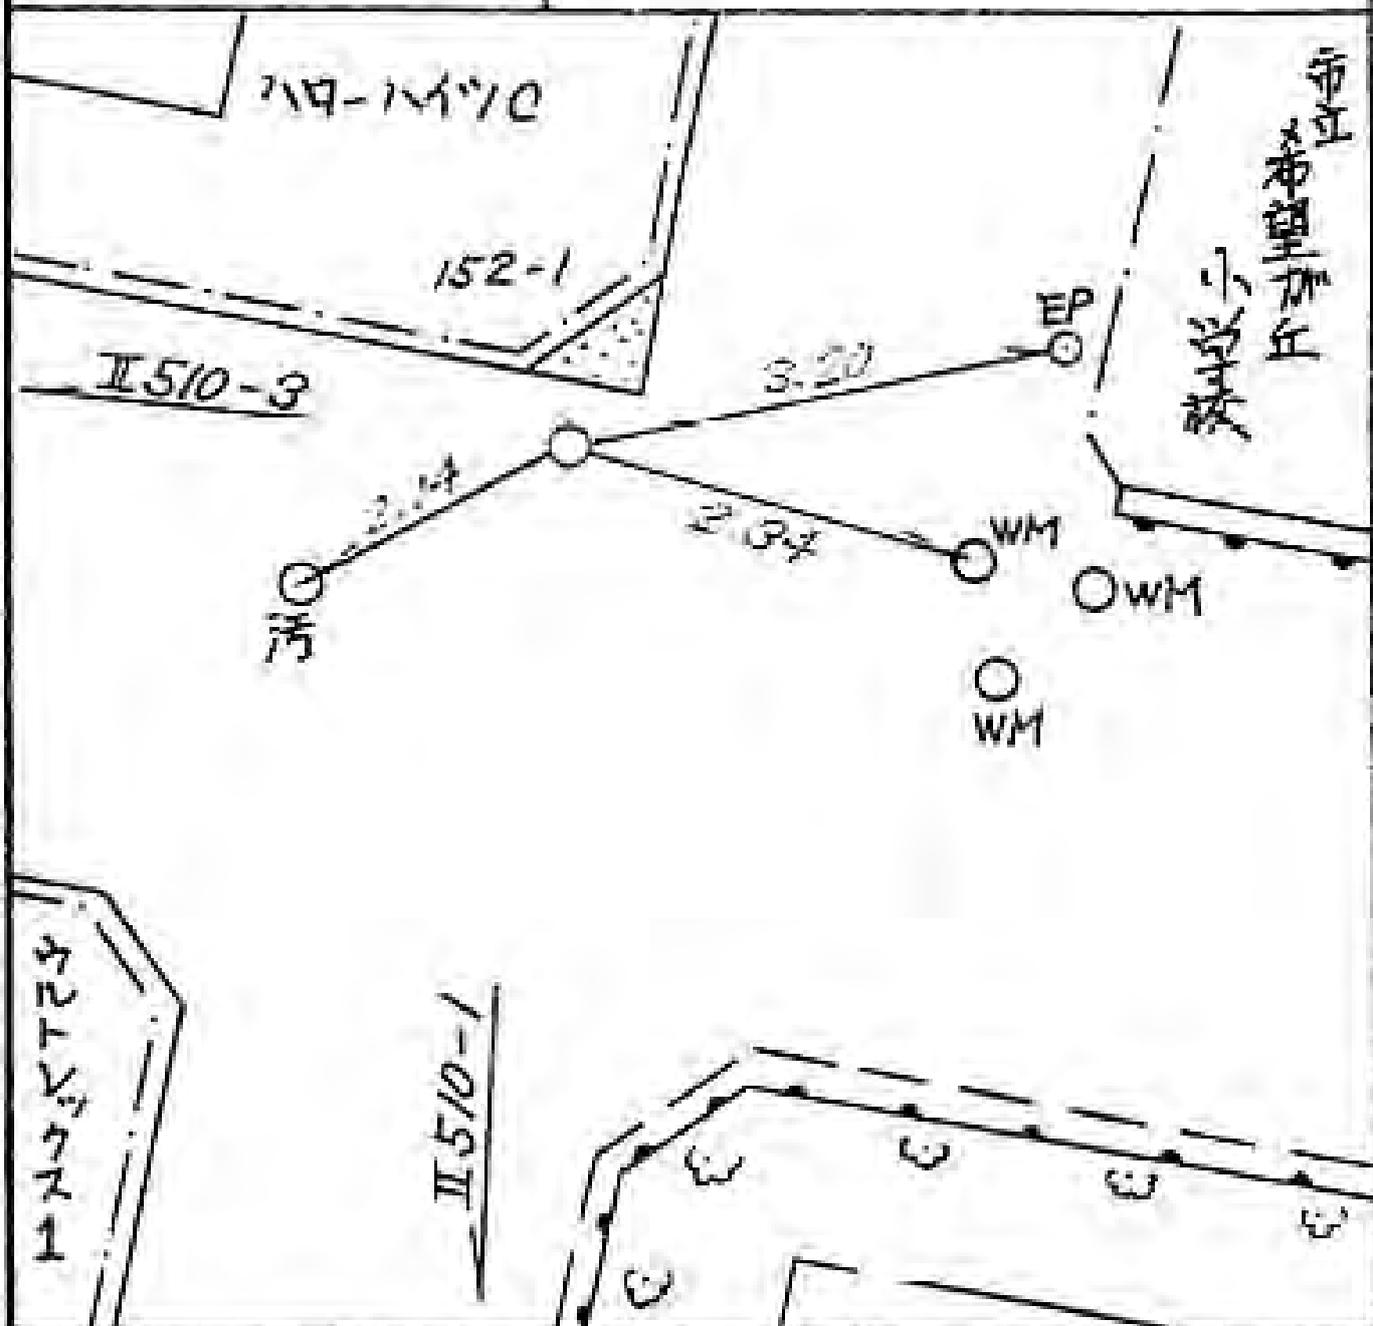

線番号	点番号	標識ノ種類	所在地
II 510	3	<div data-bbox="598 436 1340 571" style="border: 1px solid black; border-radius: 15px; padding: 5px; display: inline-block;"> 金属標 </div> 。 鋳 。 木杭	旭区中希望が丘153番地先
要 図		キザミ	
<div data-bbox="263 929 694 1108" style="text-align: center;"> 横浜高島屋 希望が丘寮 </div> <div data-bbox="15 1187 1388 2128"> </div>			旭区中希望が丘153番地先
159			

所在地

標識ノ種類

点番号

線番号

旭区中希望加丘176番地先


金属標。鋌。木杭

Ⅱ510

4

キザミ

要 図

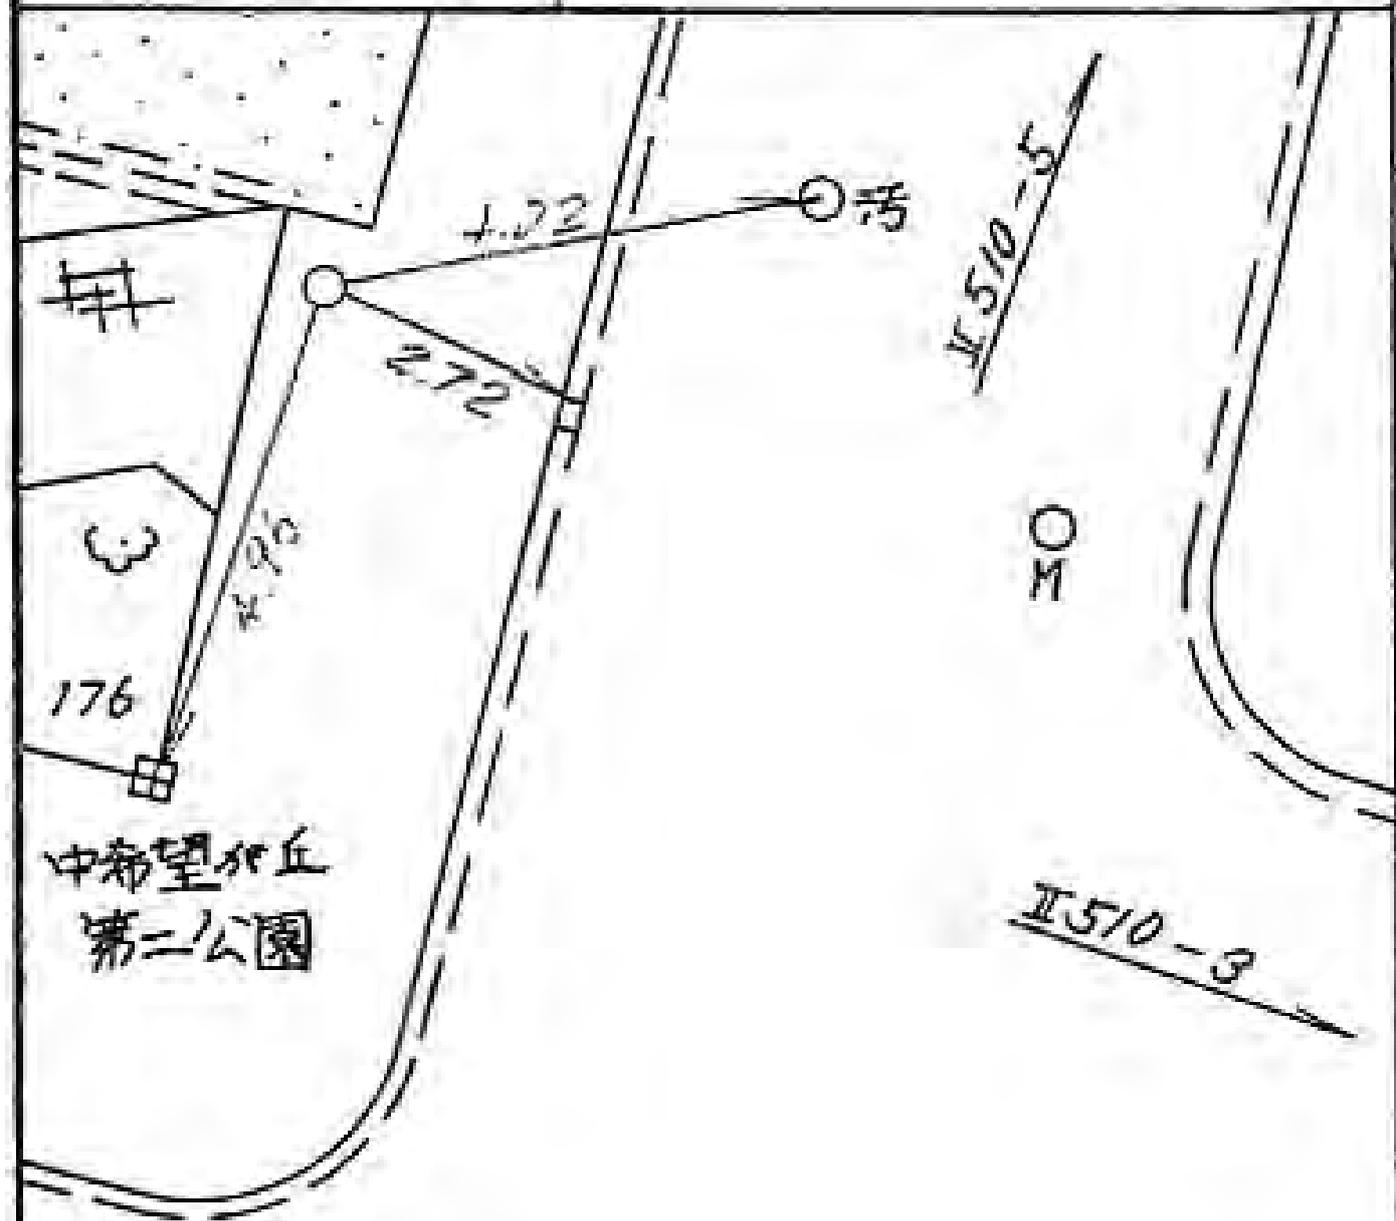

所在地

標識ノ種類

点番号

線番号

旭区中希望が丘140-8番地先


金属標。鋳。木杭

7

II510

キザミ

要 図

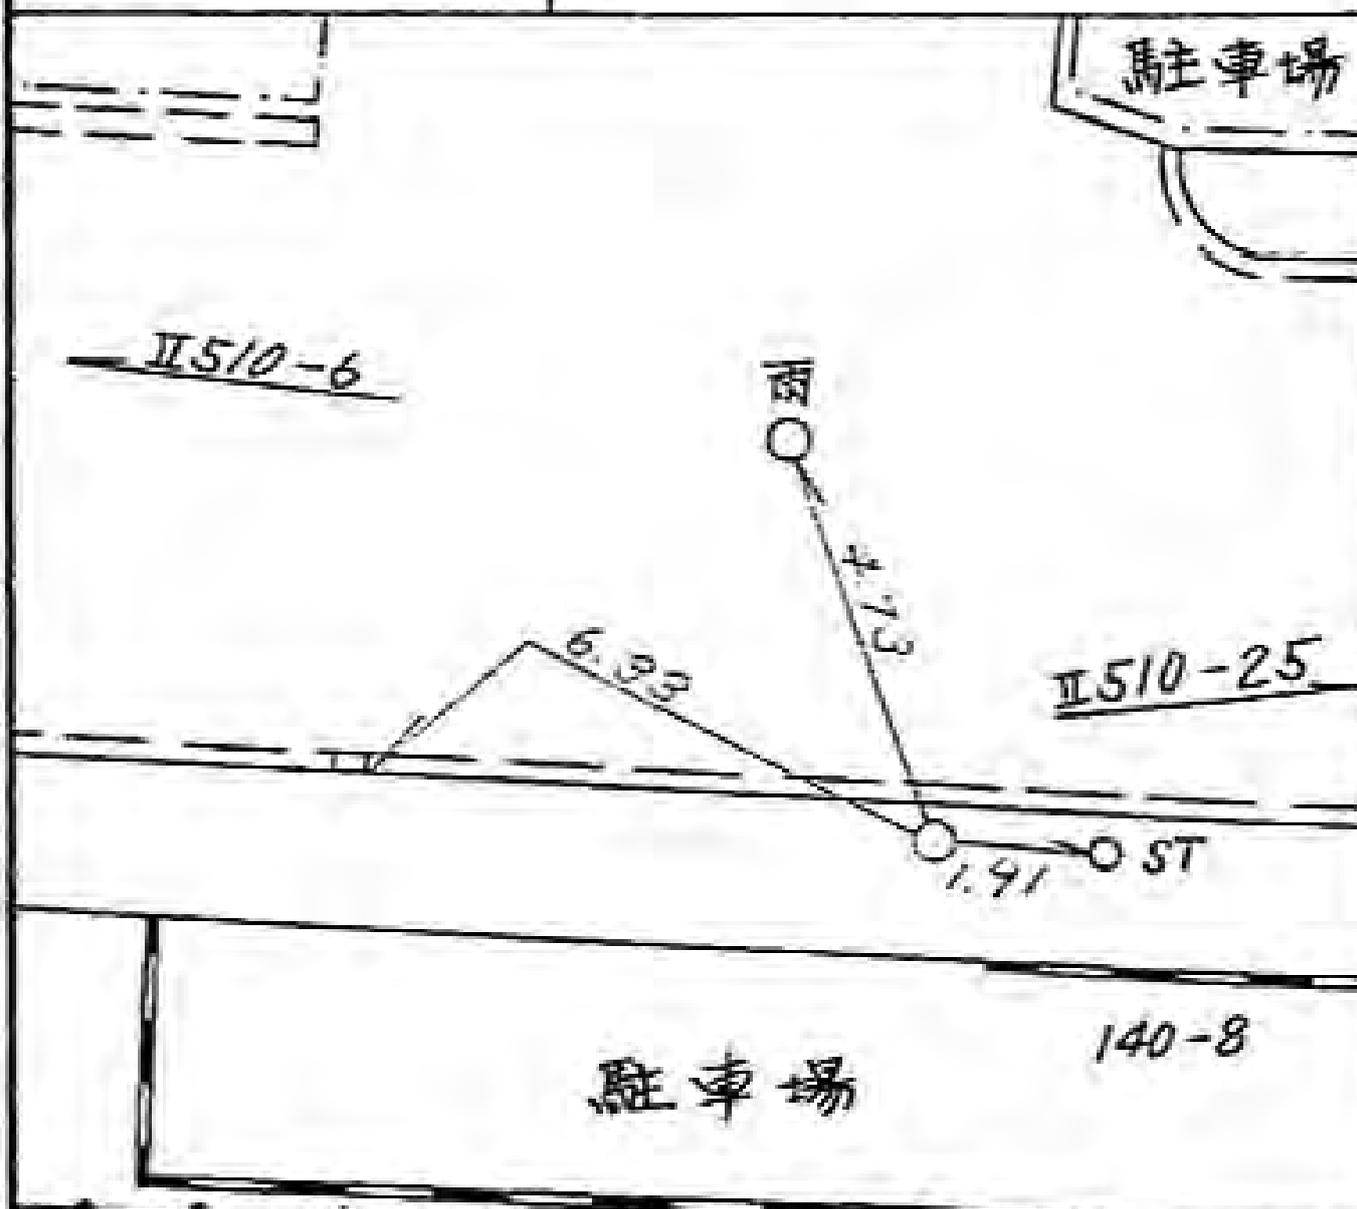

希望が丘コーポラスE棟

所在地

旭区東希望が丘 130番地先

標識ノ種類

金属標。鋌。木杭

点番号

8

線番号

Ⅱ510

キザミ

要 図

東希望が丘
小学校
グラウンド

WM

OF

雨

汚

1.51

4.26


336-1

3.36

130

Ⅱ510-2

東希望が丘
第一公園

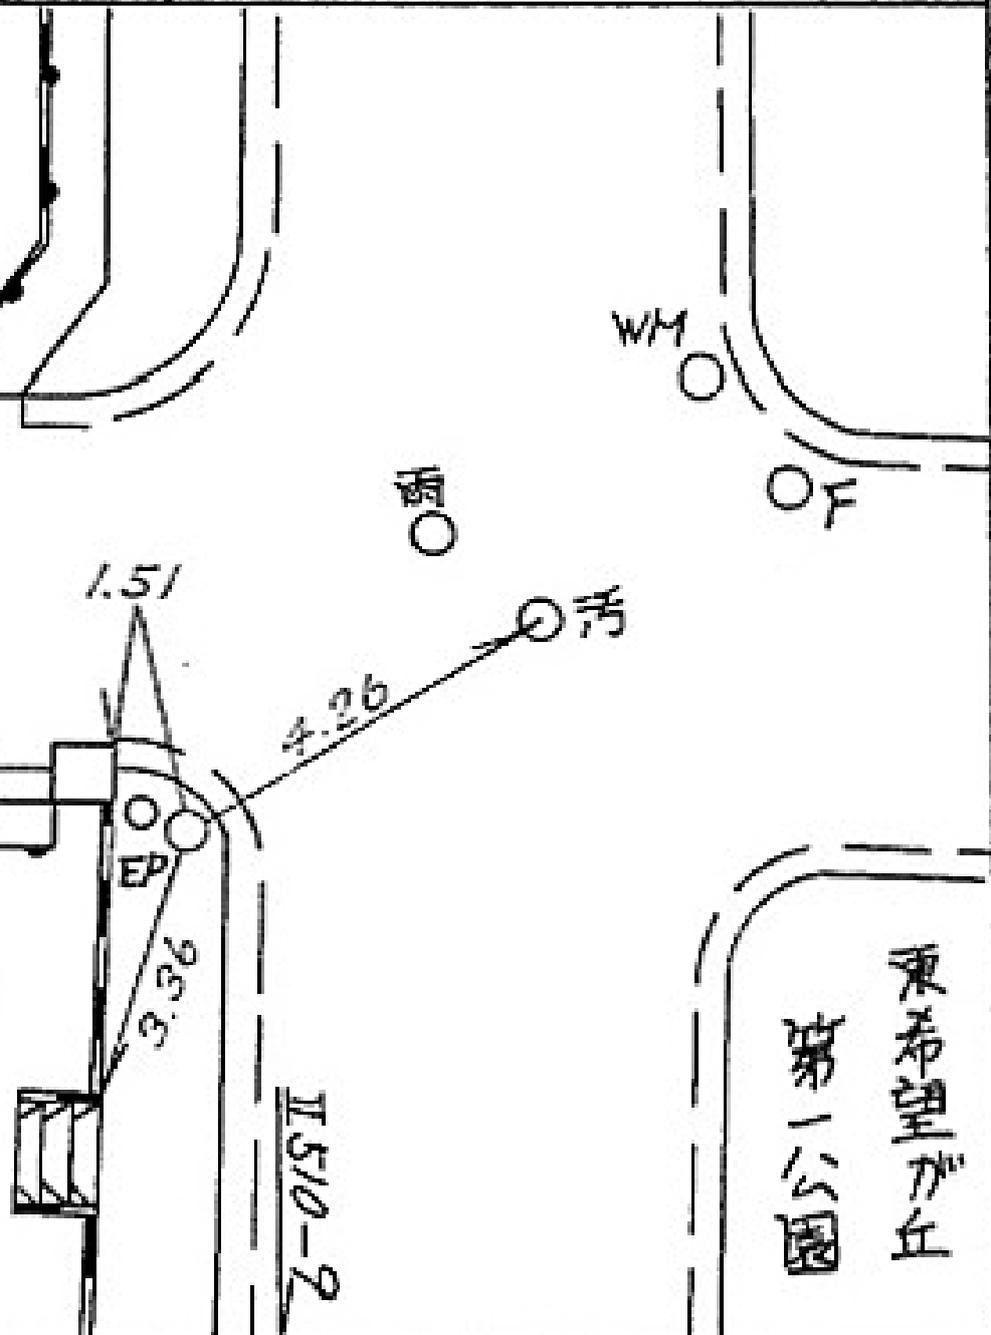

所在地

旭区東希望が丘138番地先

標識ノ種類

金属標。鋏。木杭

キザミ


点番号

9

線番号

Ⅱ510

要 図

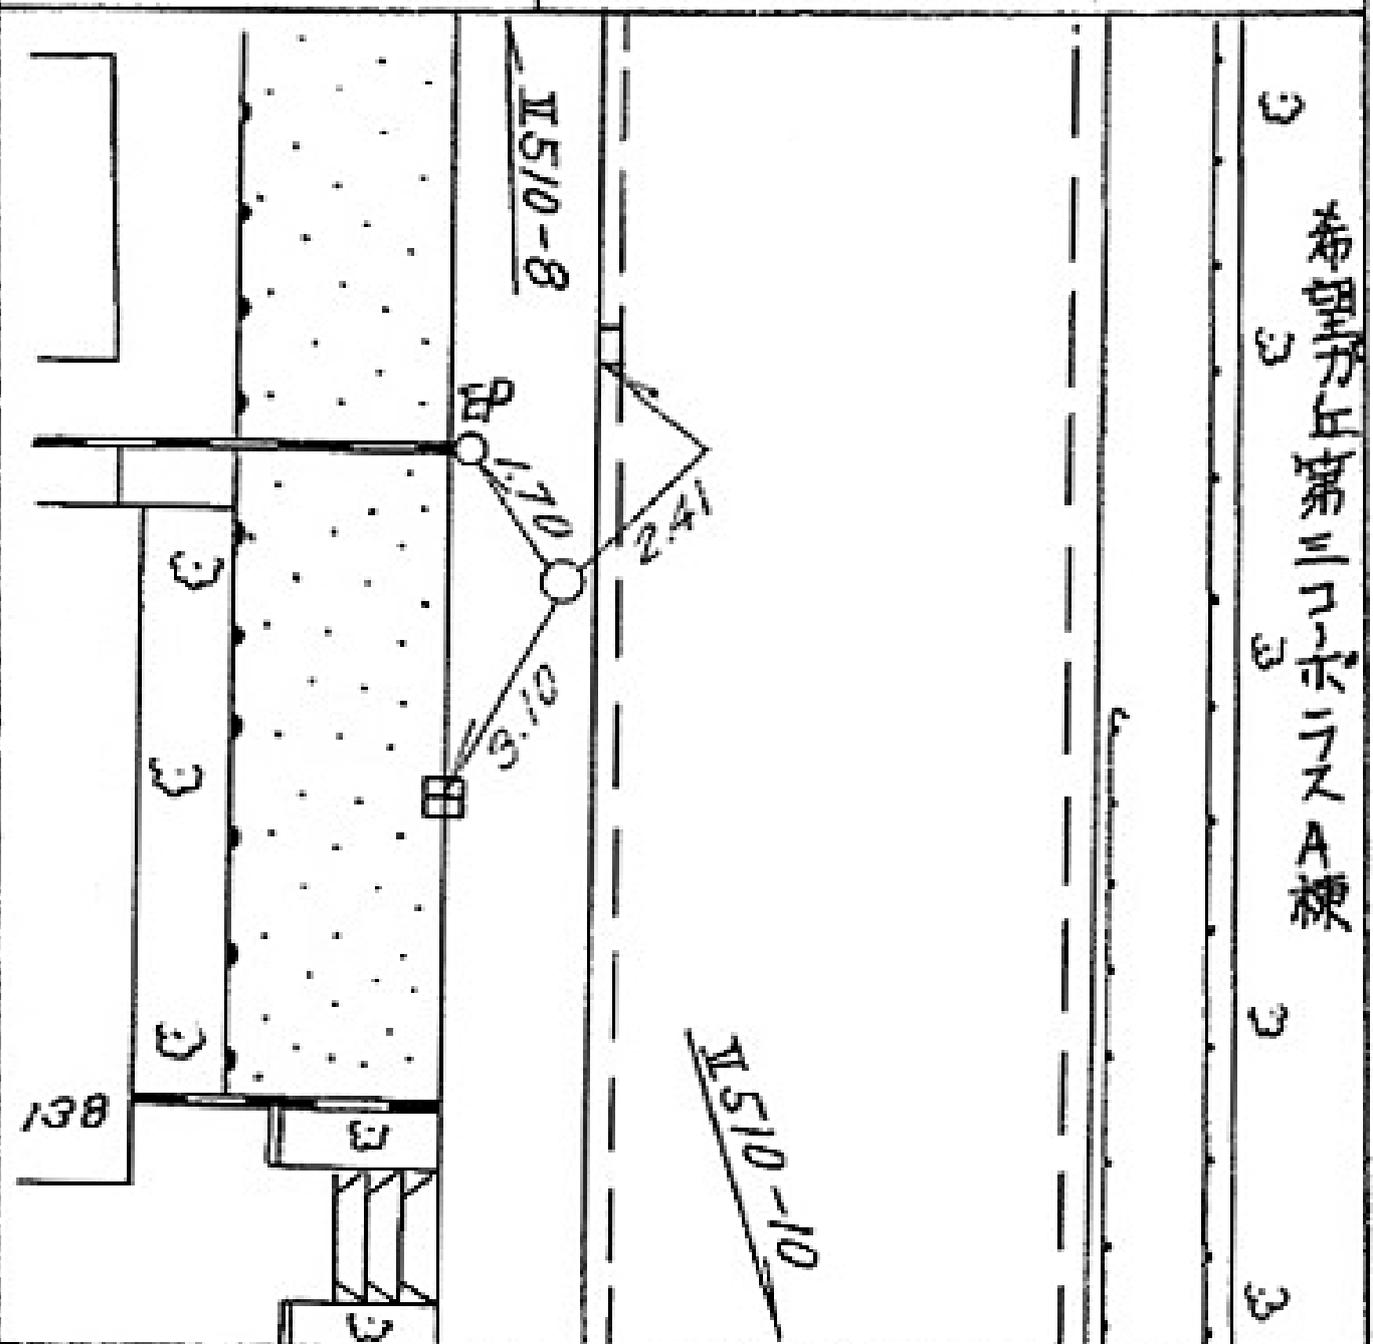

所在地

標識ノ種類

点番号

線番号

旭区東希望が丘143番地先ノ

金属標。鋳。木杭


10

II510

キザミ

図

要

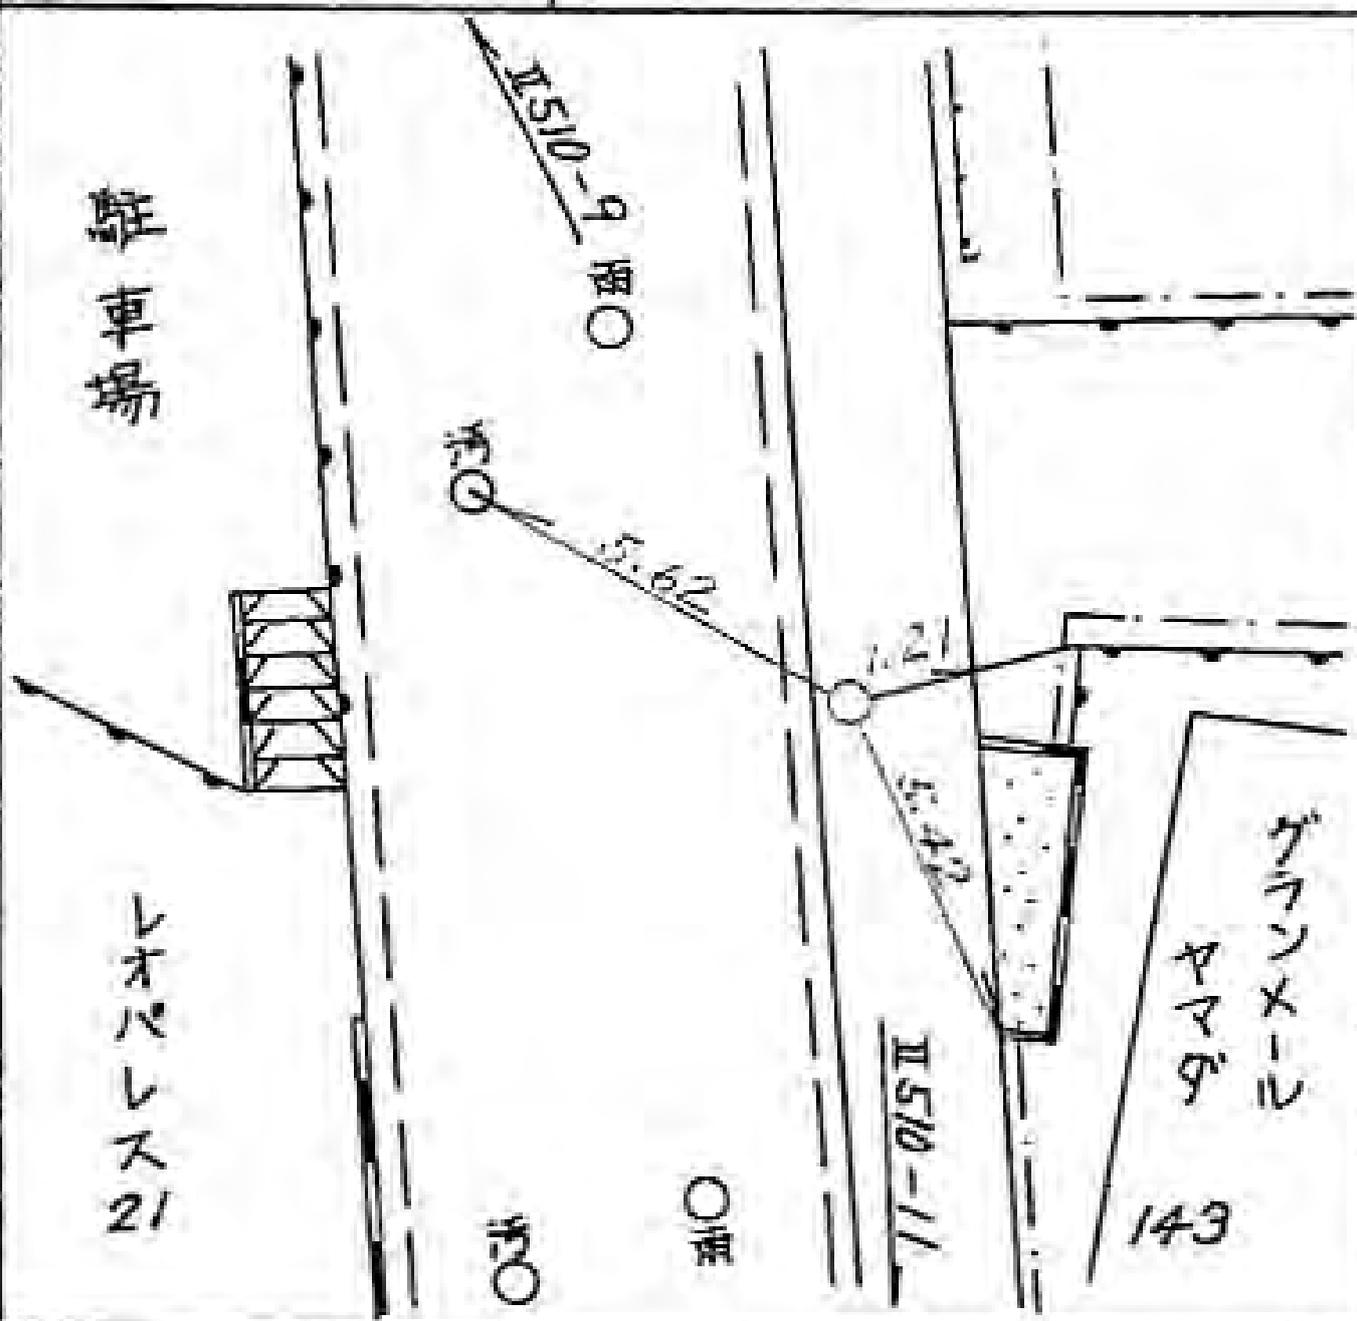

所在地

標識ノ種類

点番号

線番号

旭区東希望が丘143-8番地先


金属標。鋳。木杭

11

II 510

キザミ

要 図

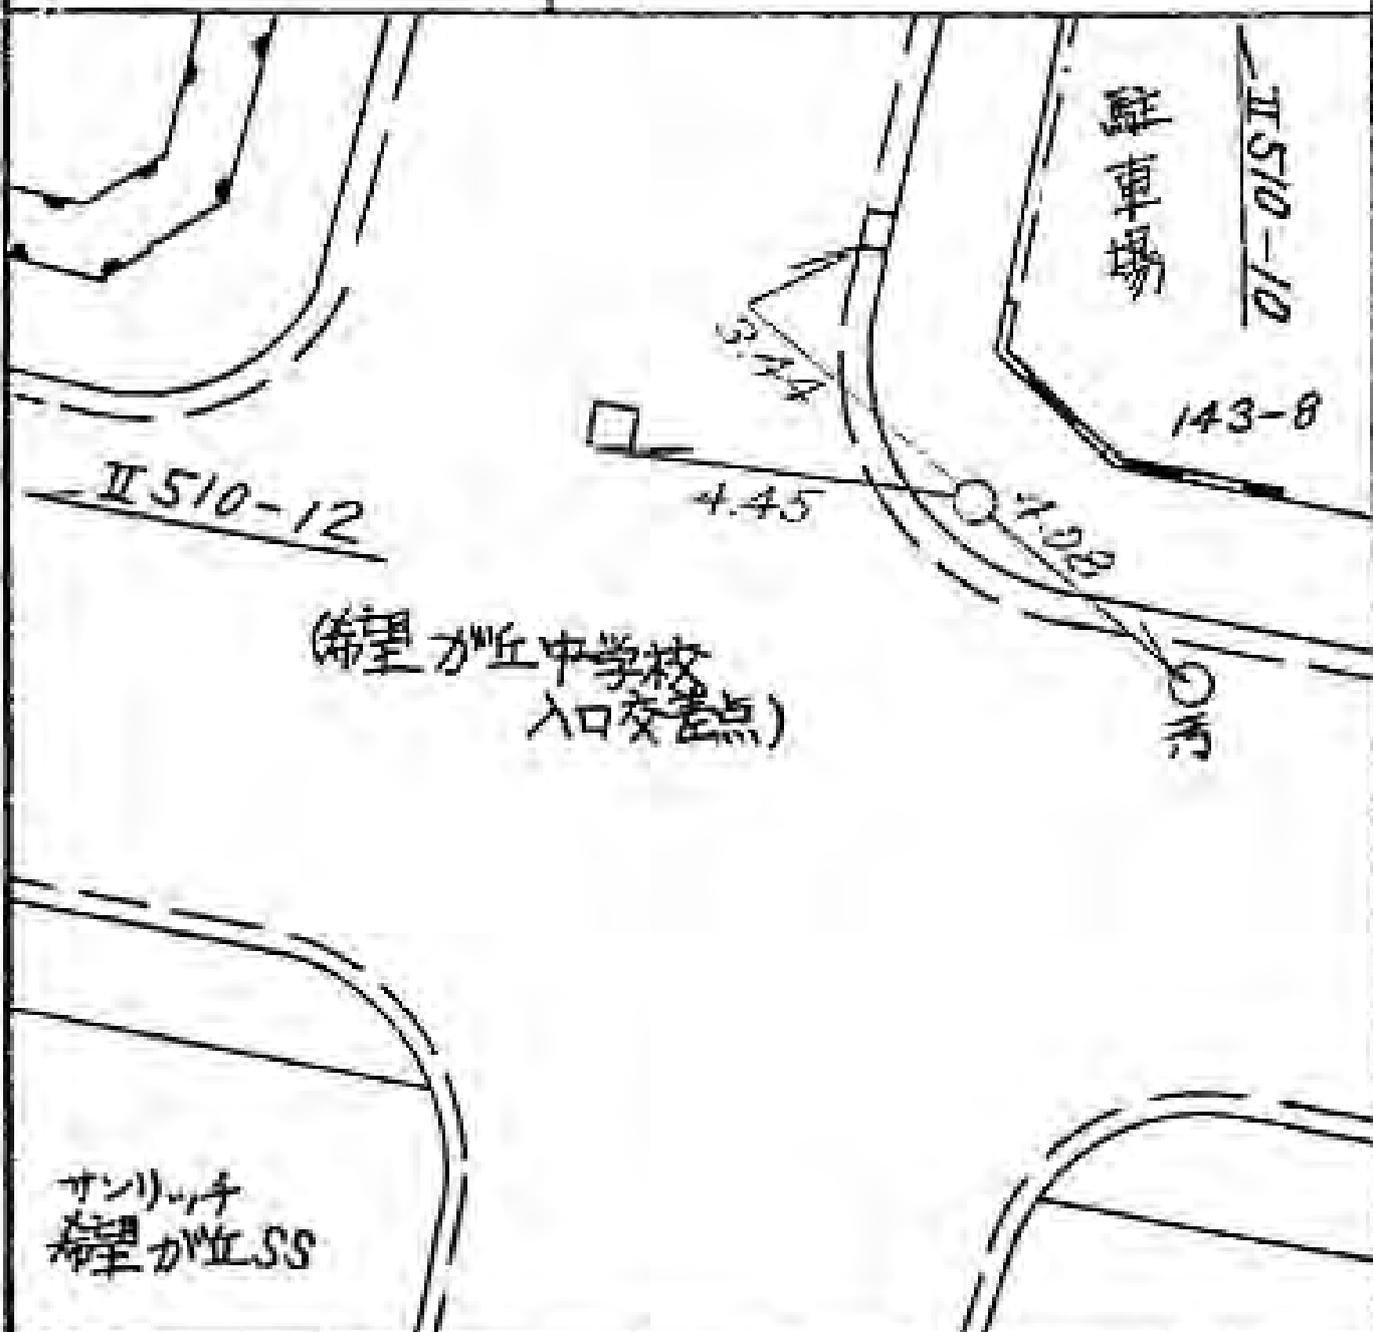

所在地

旭区東希望が丘
140-1-1番地先

標識ノ種類

金属標。鋏。木杭

半ザミ

点番号

12

線番号

II510

要 図

大成祭典(株)
駐車場

大成祭典(株)
駐車場

3.15

EP

140-1


3.97

II510-11

II510-7

横浜
トヨペット
希望が丘

NTT
東日本

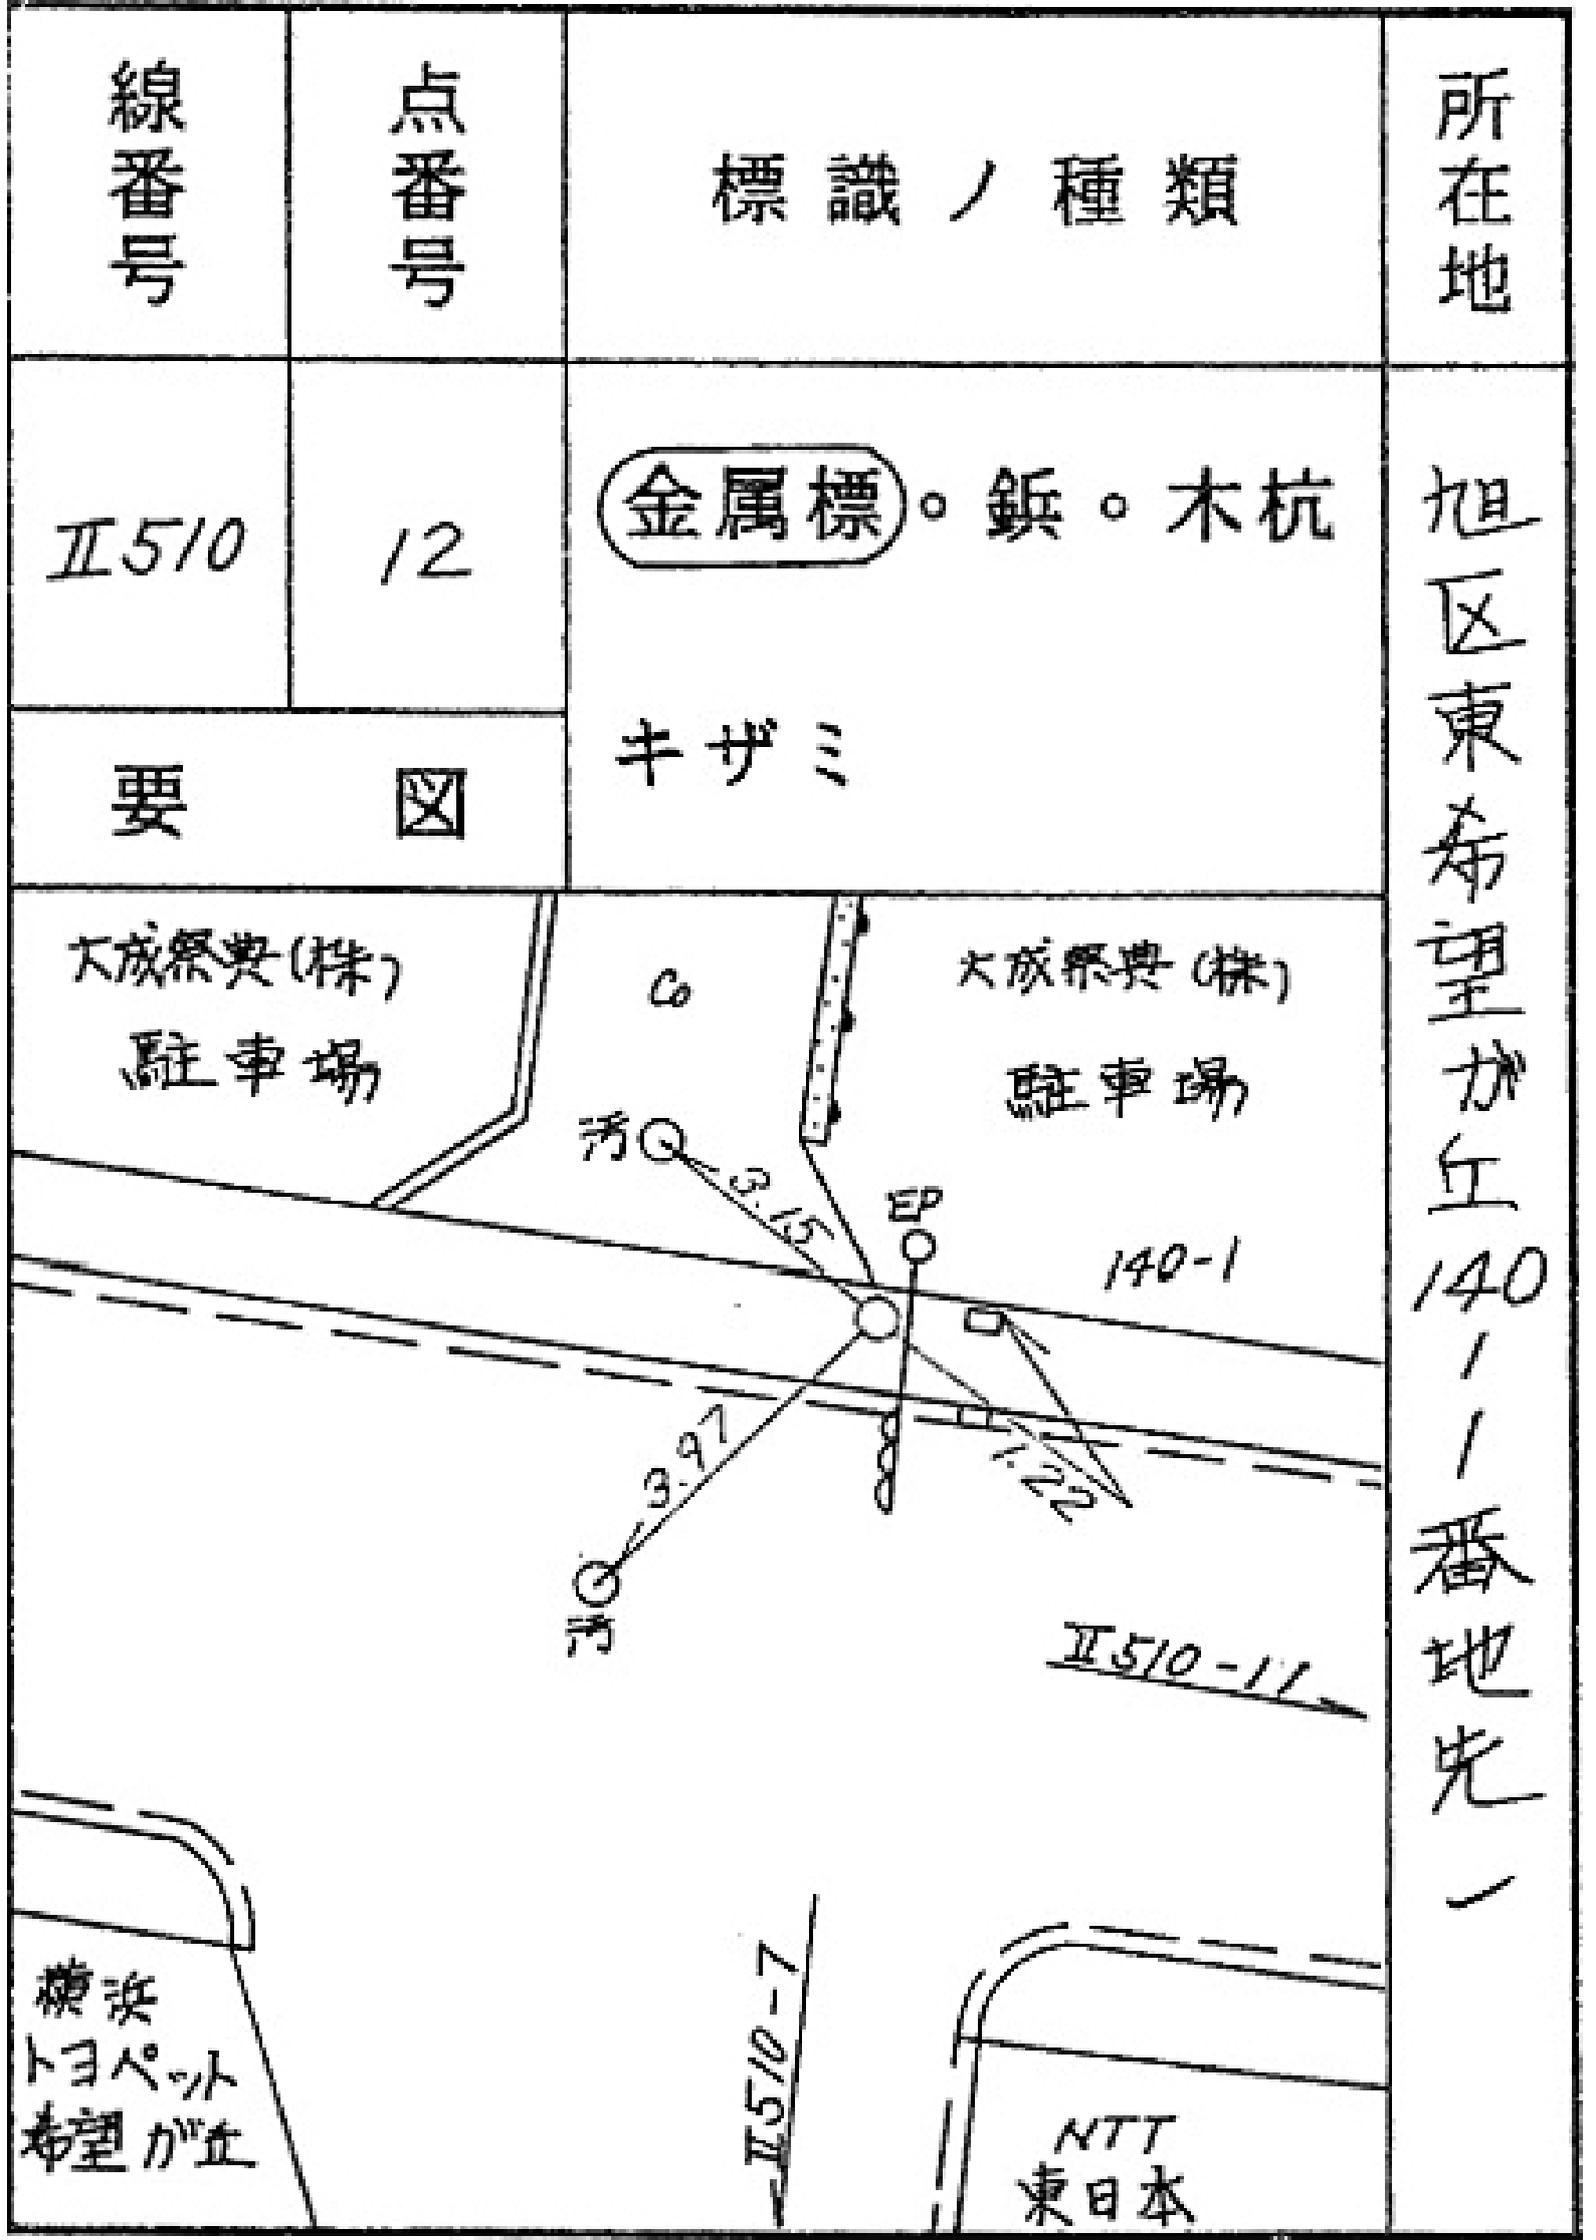

所在地

標識ノ種類

点番号

線番号


金属標。鋌。木杭

13

Ⅱ510

キザミ

要 図

駐車場

70-2

○TP

3.31

Ⅱ510-14

6.37

4.76

EP○

駐車場

駐車場

EPB

駐輪場

×の台

所在地

旭区中希望が丘6-7番地先

標識ノ種類

金属標。鋳。木杭

キザミ

点番号

14

線番号

Ⅱ510

要 図

おしやり工房
すぎやま

6-7

3.55

TP 1.18

3.02

汚

Ⅱ510-13

Ⅱ510-15

駐車場

古河電工
希望が丘社宅

所在地

標識ノ種類

点番号

線番号

旭区中希望が丘12番地先

金属標。鋳。木杭


15

II510

キザミ

図

要

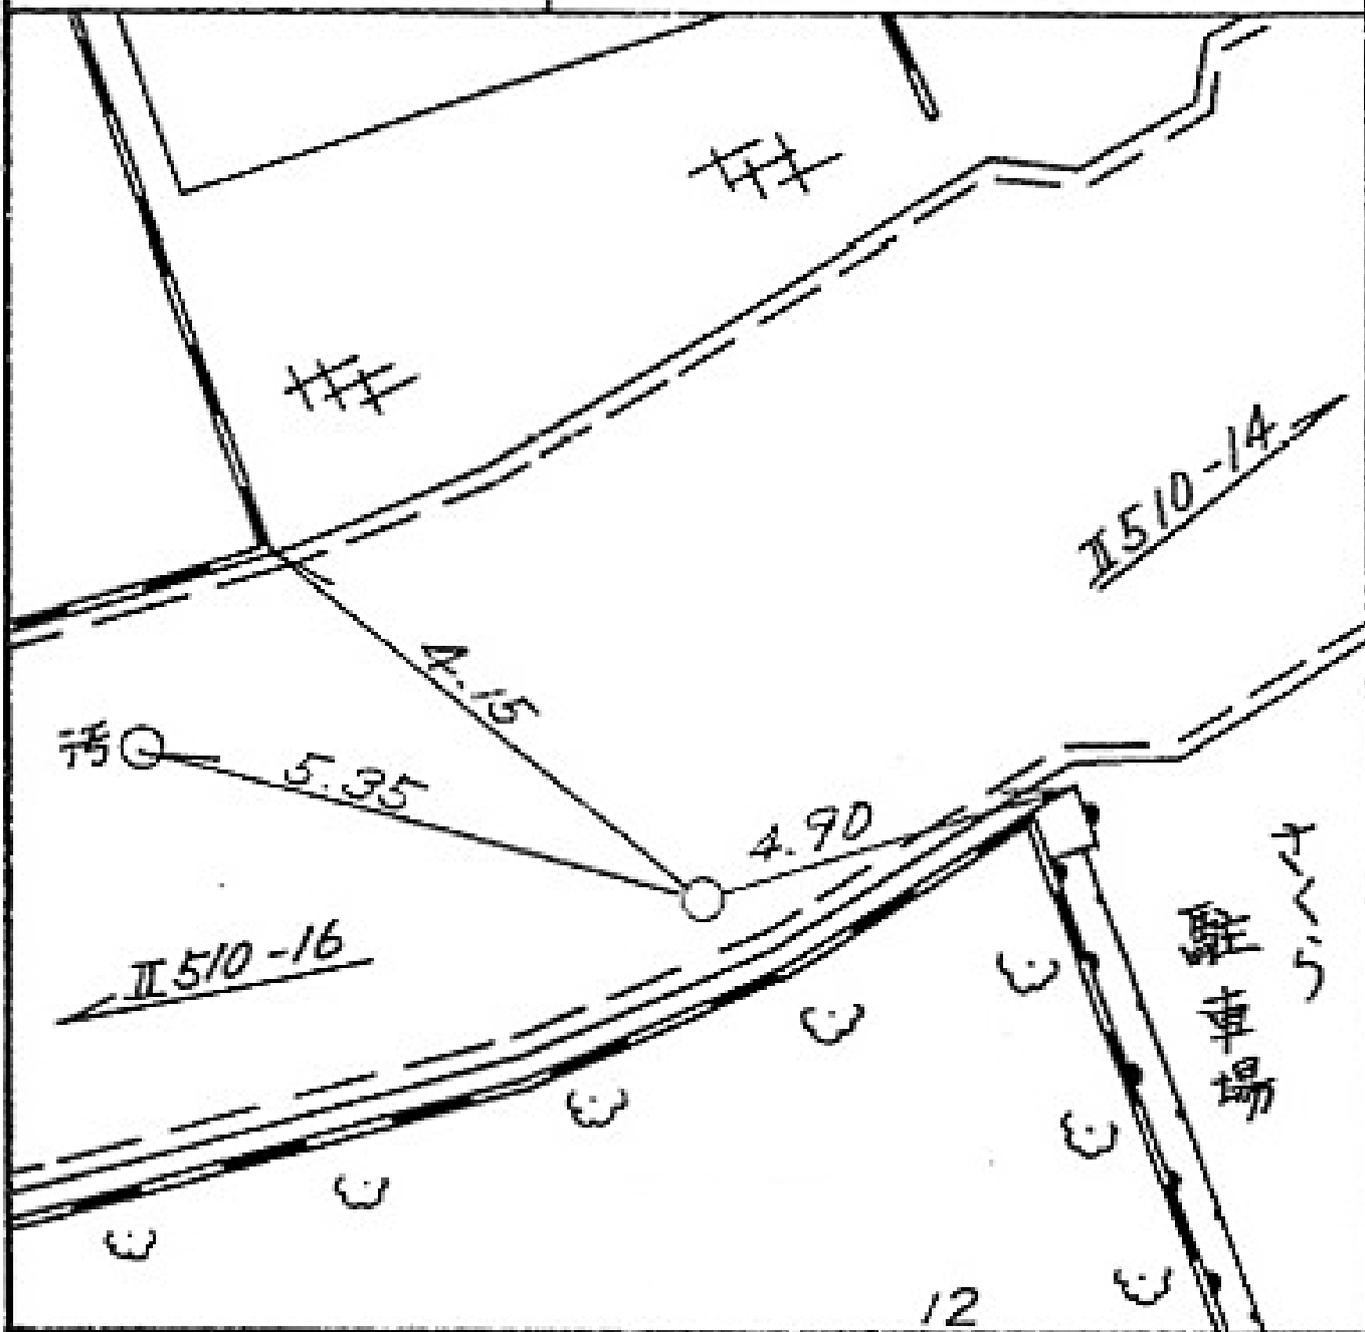

駐車場

12

線番号	点番号	標識ノ種類	所在地
Ⅱ510	16	<div style="border: 1px solid black; border-radius: 15px; padding: 5px; display: inline-block;">金属標</div> 。鋳。木杭	旭区中希望が丘30番地先一
要 図		キザミ	

所在地

旭区中希望加丘62番地先

標識ノ種類

金属標。鋌。木杭

キザミ


点番号

17

線番号

Ⅱ510

要 図

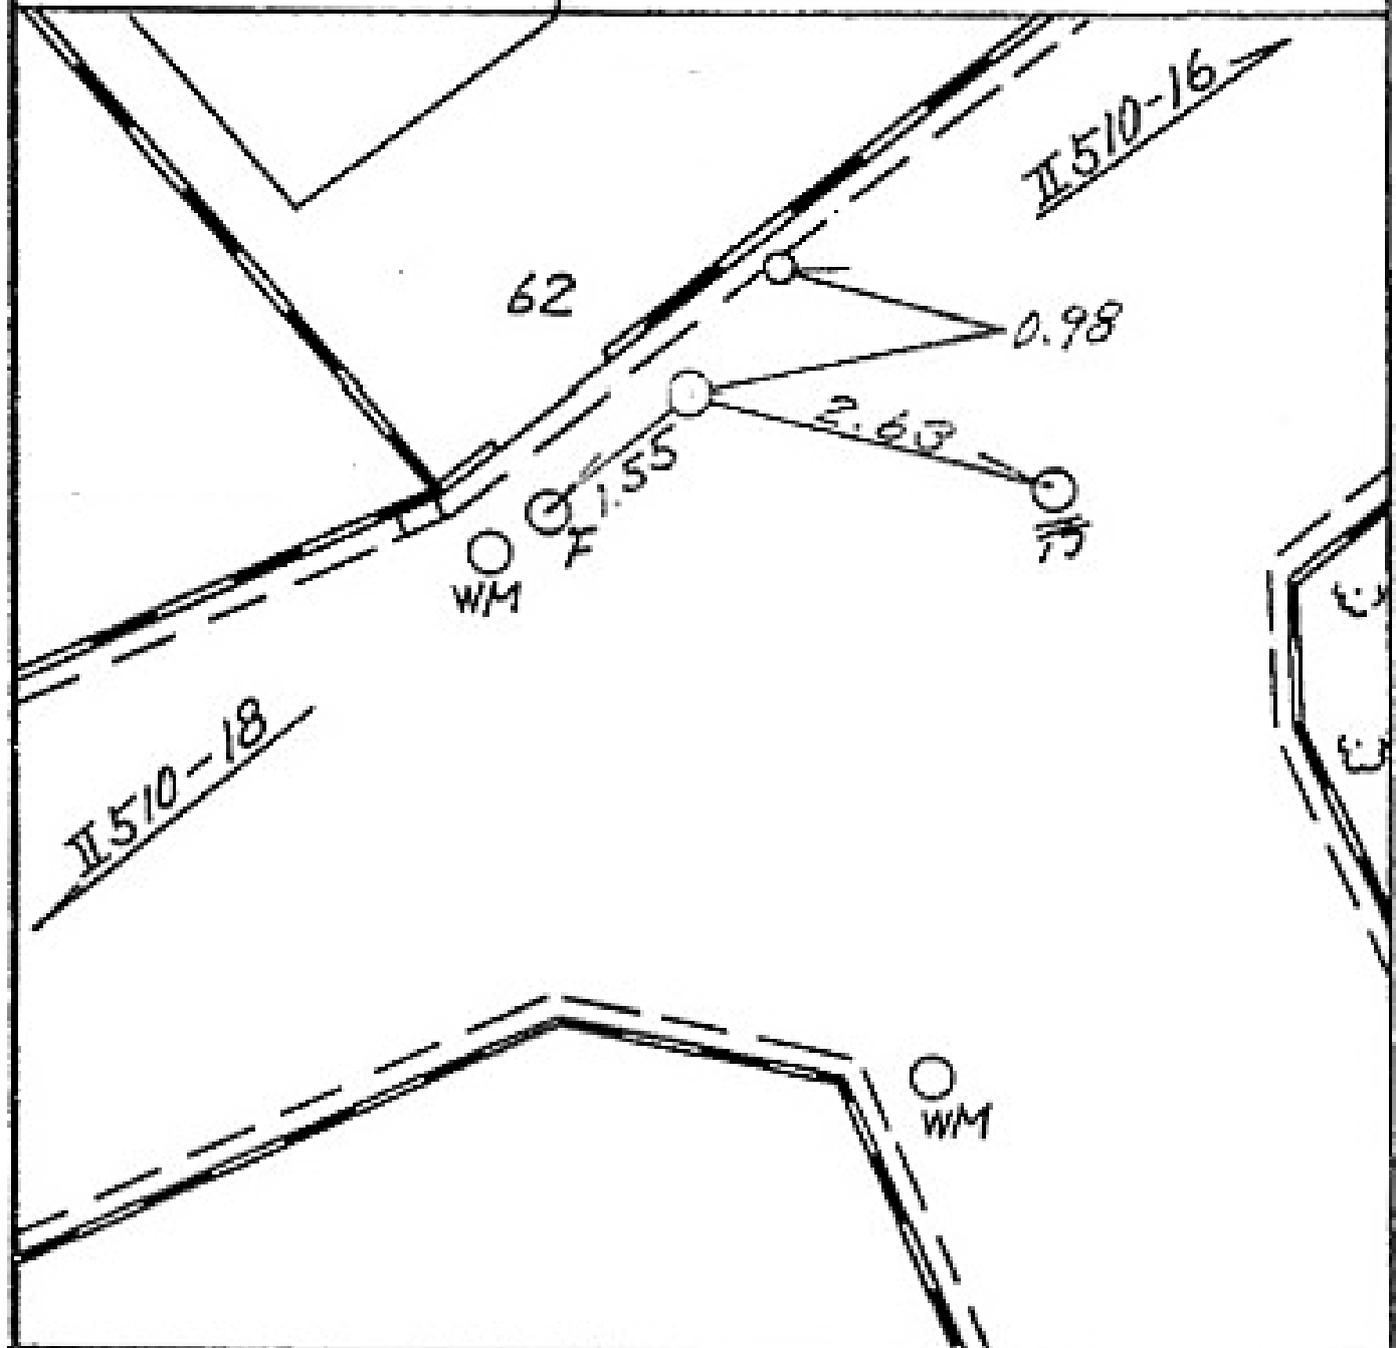

所在地

標識ノ種類

点番号

線番号

旭区中希望が丘60番地先


金属標。鋌。木杭

18

II510

キザミ

要 図

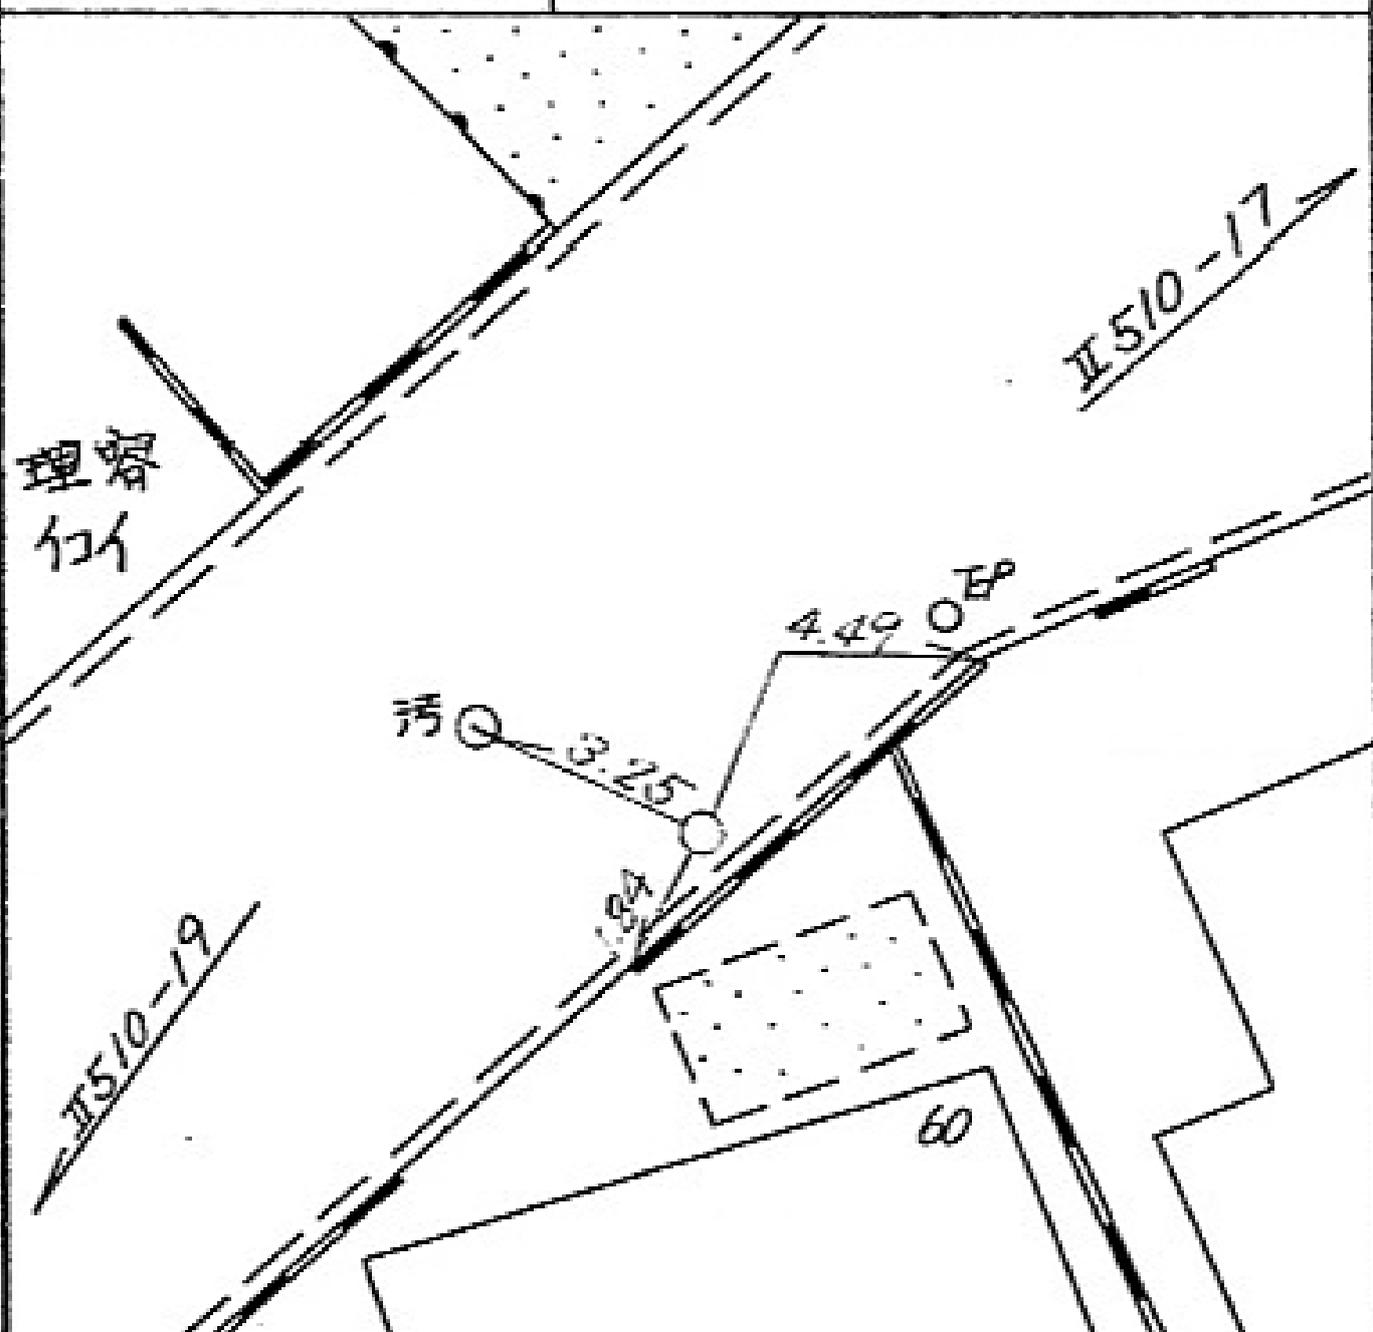

所在地

旭区中希望ヶ丘69番地先

標識ノ種類

金属標。鋏。木杭

キザミ

点番号

20

線番号

II510

要 図



線番号	点番号	標識ノ種類	所在地
II510	21	<div data-bbox="598 448 1340 560" style="border: 1px solid black; border-radius: 10px; padding: 5px; display: inline-block;"> 金属標 </div> 。 鋌 。 木杭	旭区中希望が丘97-32番地先
要 図		キザミ	
<div style="display: flex; justify-content: space-between;"> <div style="width: 30%;"> <p>えんどう歯科医院 駐車場</p> </div> <div style="width: 65%;"> <p>II510-22 97-32 II510-20</p> <p>3.35 2.92 2.62</p> </div> </div>			

所在地

標識ノ種類

点番号

線番号

祖区中希望が丘97番地先✓

金属標。鋳。木杭

22

II510

キザミ

要 図



所在地

標識ノ種類

点番号

線番号

旭区中希望ヶ丘
100-4番地先

金属標。鉄。木杭

23

II510

キザミ

要 図



所在地

旭区中希望が丘 265番地先 ✓

標識ノ種類

金属標。鋳。木杭

点番号

24


線番号

Ⅱ510

キザミ

要 図

相模鉄道

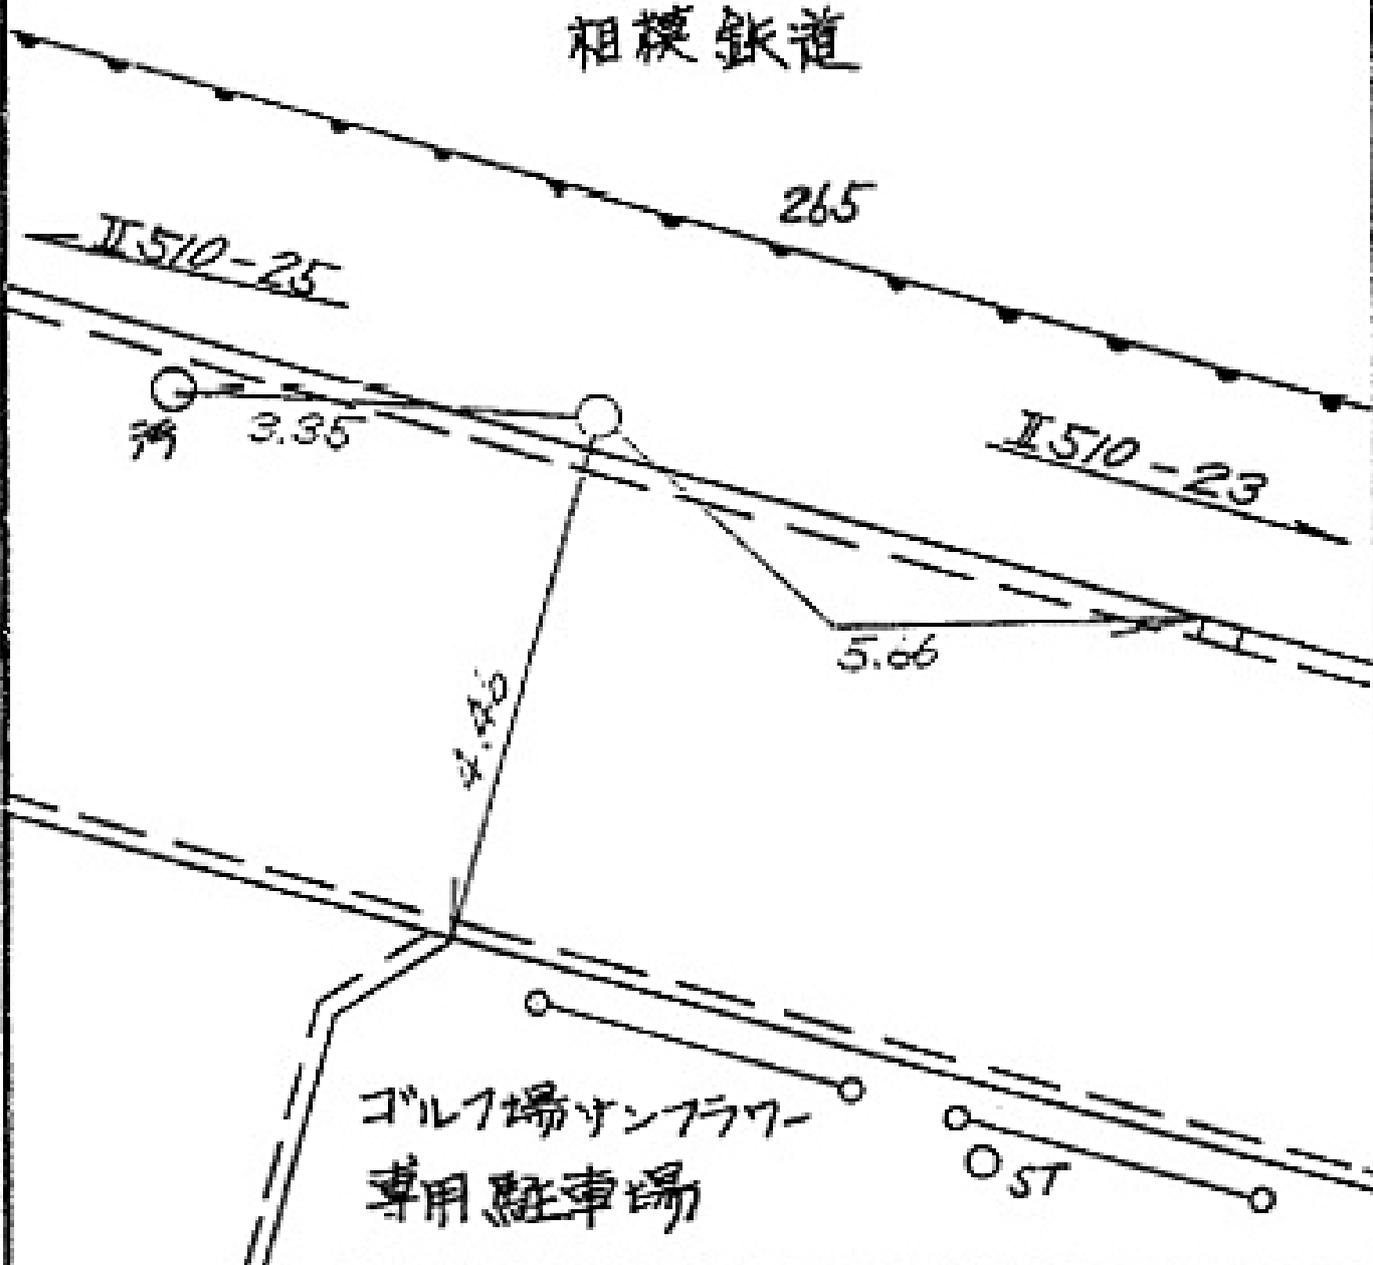

所在地

標識ノ種類

点番号

線番号

祖
区
中
希
望
が
丘
198
1
番
地
先

金属標。鋌。木杭


25

II 510

キザミ

要 図

相模鉄道

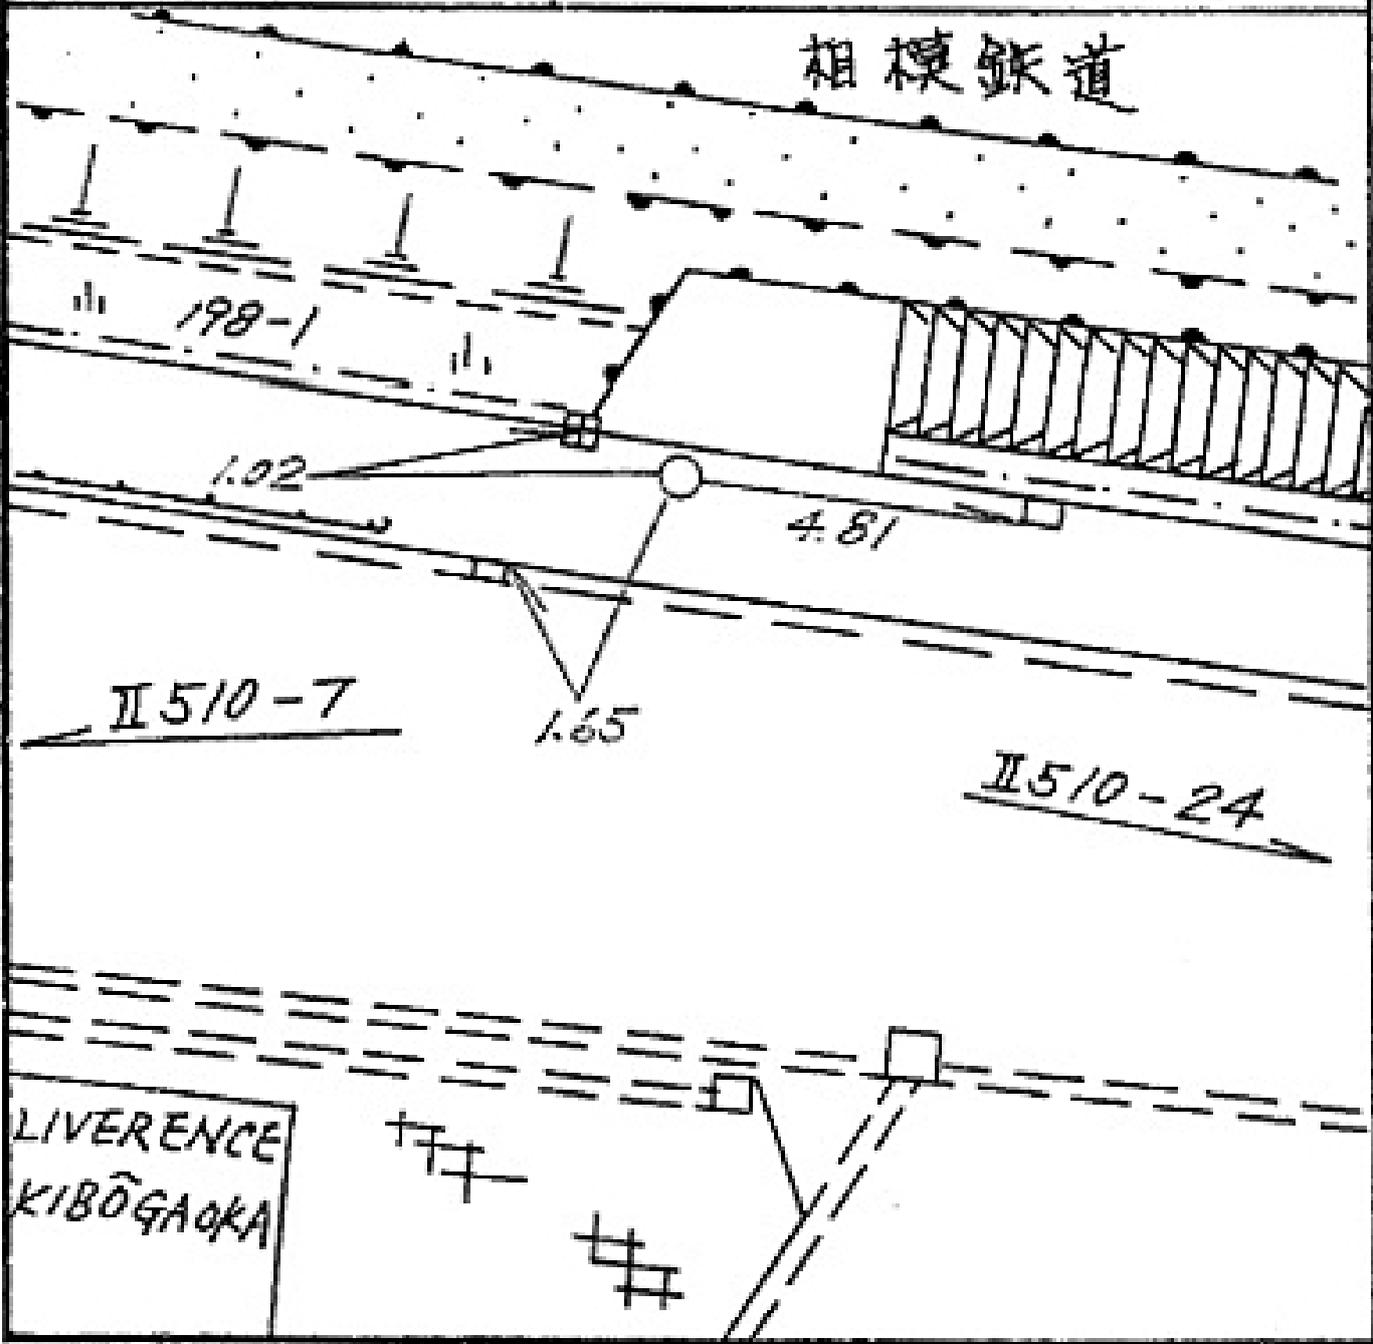

所在地

瀬谷区阿久和東二丁目6-11番地先

標識ノ種類

金属標。鋌。木杭

点番号


1

線番号

Ⅱ511

要 図

キザミ

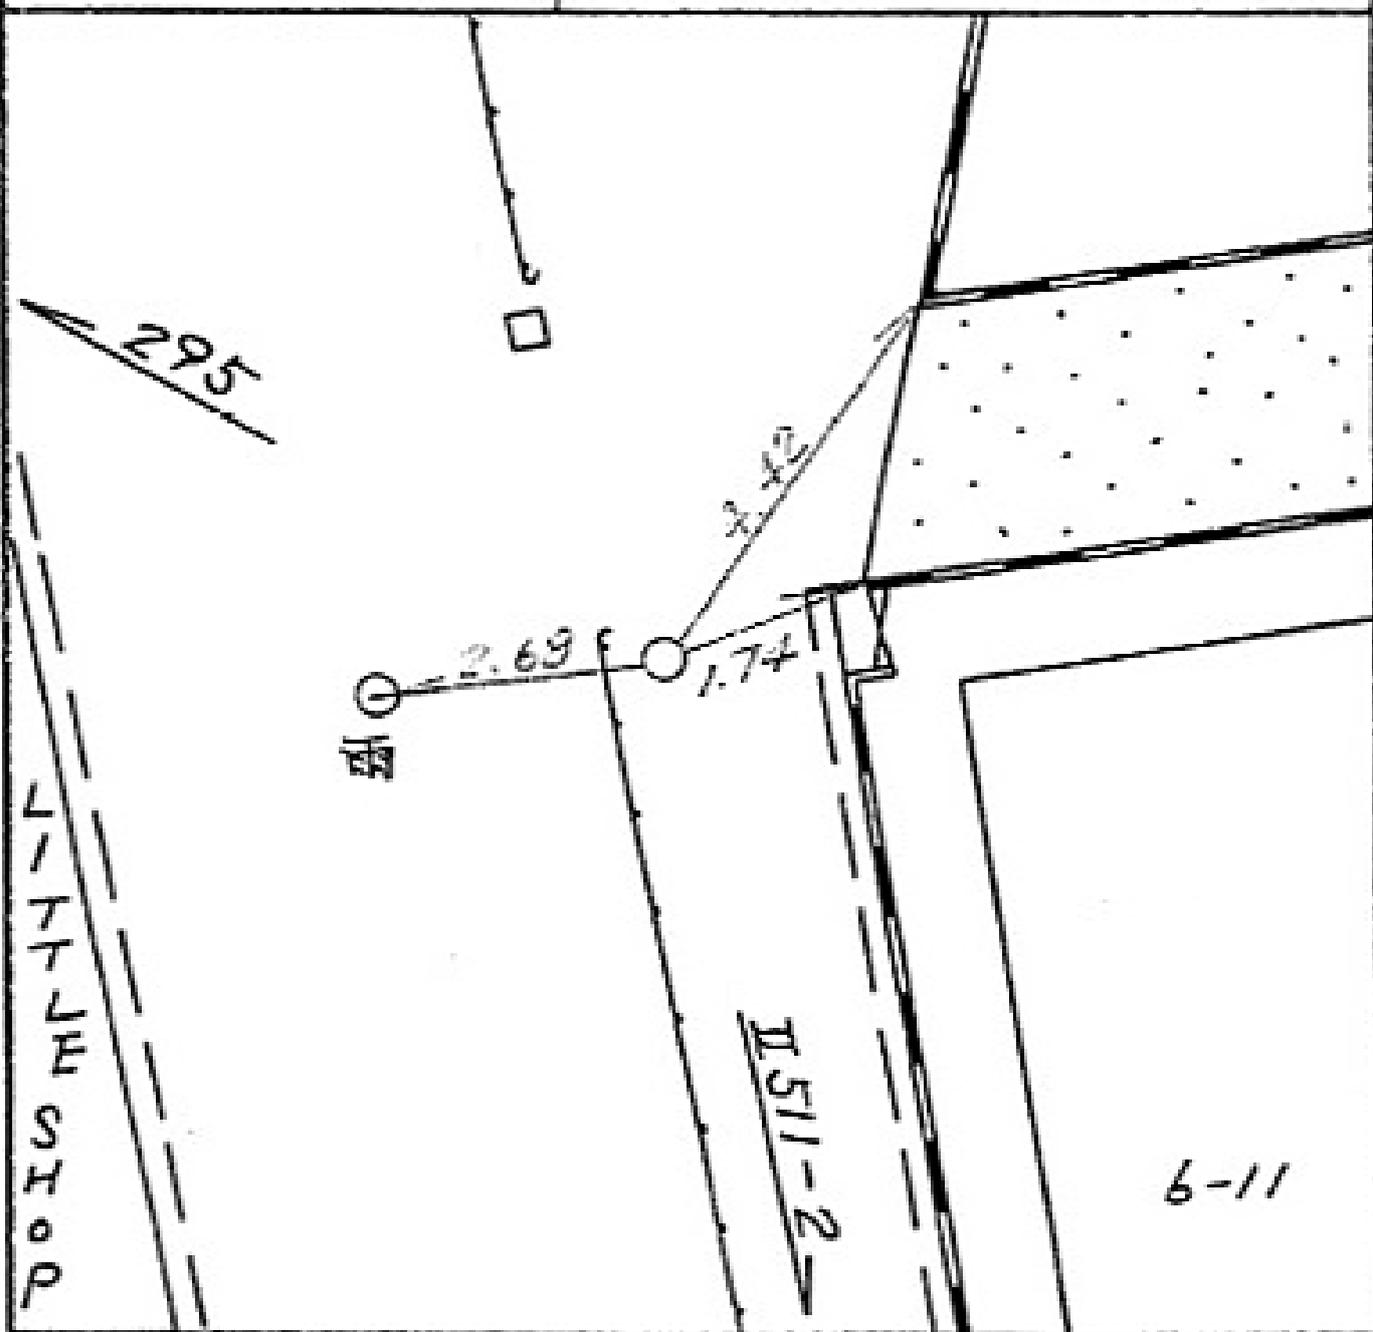

所在地

旭区南希望ヶ丘67番地先

標識ノ種類

金属標。鋏。木杭

キザミ

点番号

3

線番号

II511

要 図

駐車場

希望ヶ丘
薬局

50

627

115

6.95

2.5

am
pm

67

駐車場

II511-4

所在地

旭区善部町23番地先

標識ノ種類

金属標。鋌。木杭

点番号


4

線番号

II511

要 図

キザミ

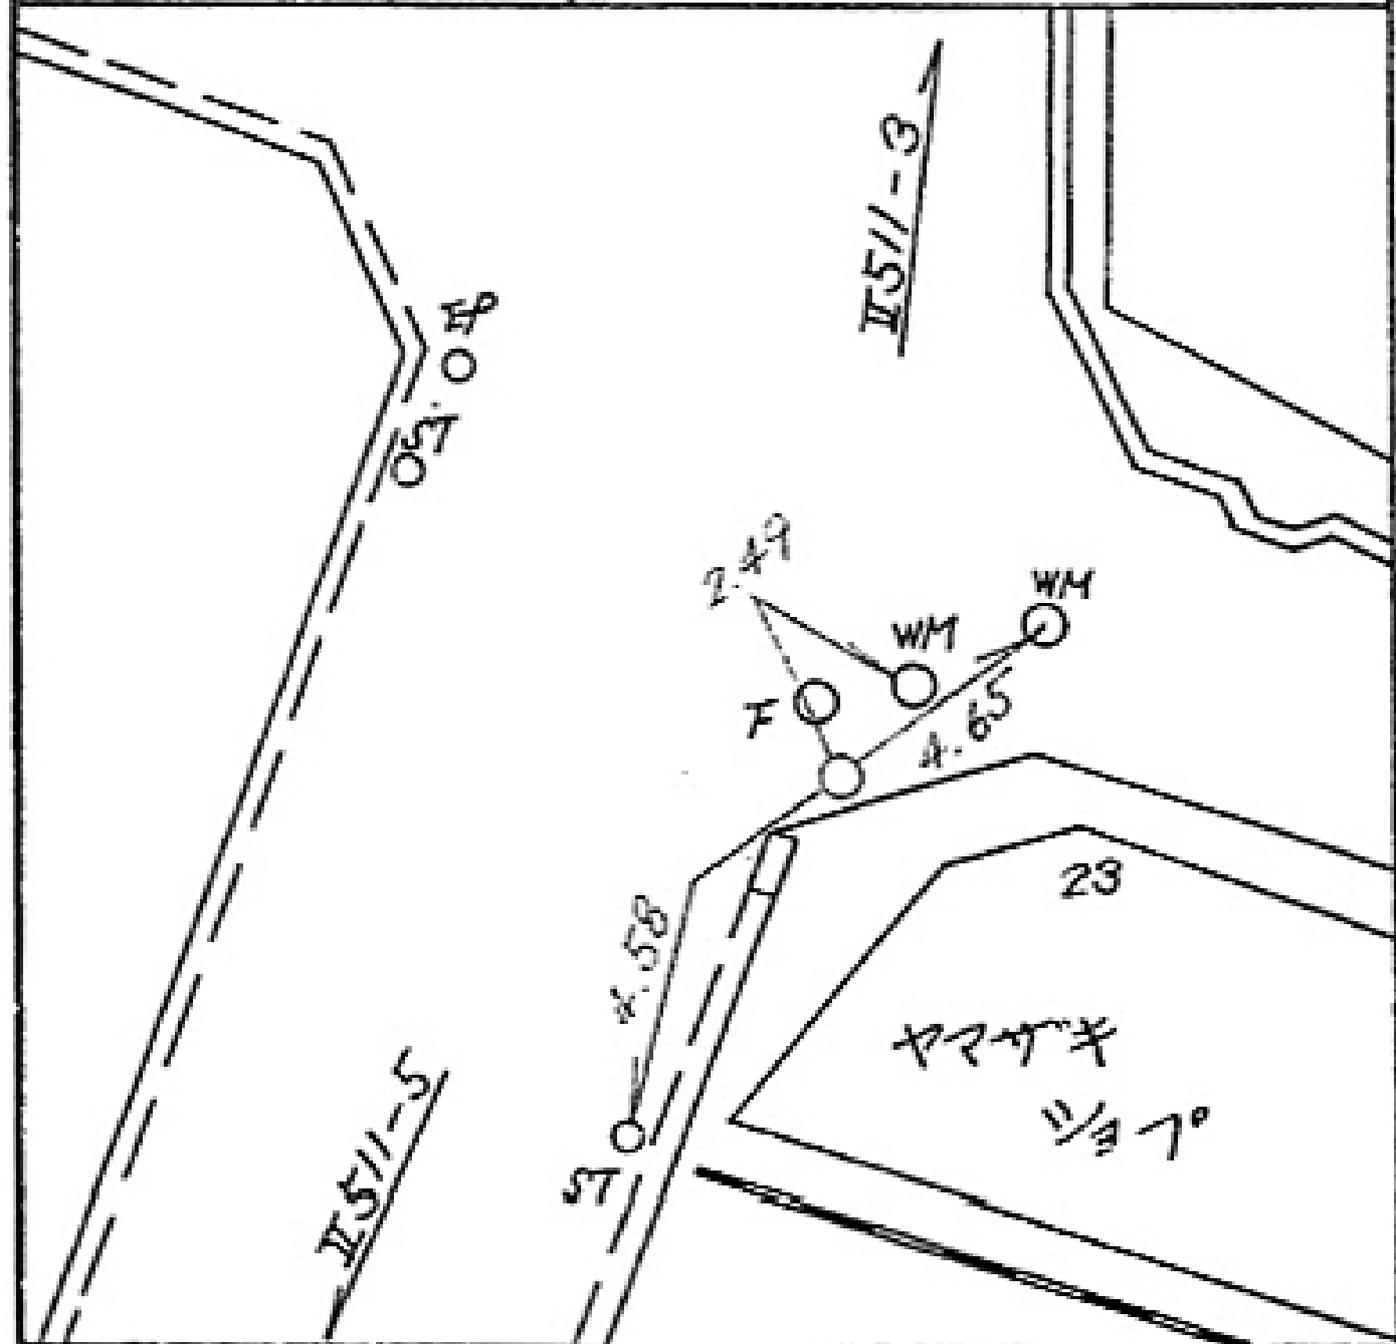

所在地

旭区善部町 25-1 番地 先ノ

標識ノ種類

金属標。鋌。木杭

キザミ

点番号


5

線番号

Ⅱ511

要

図

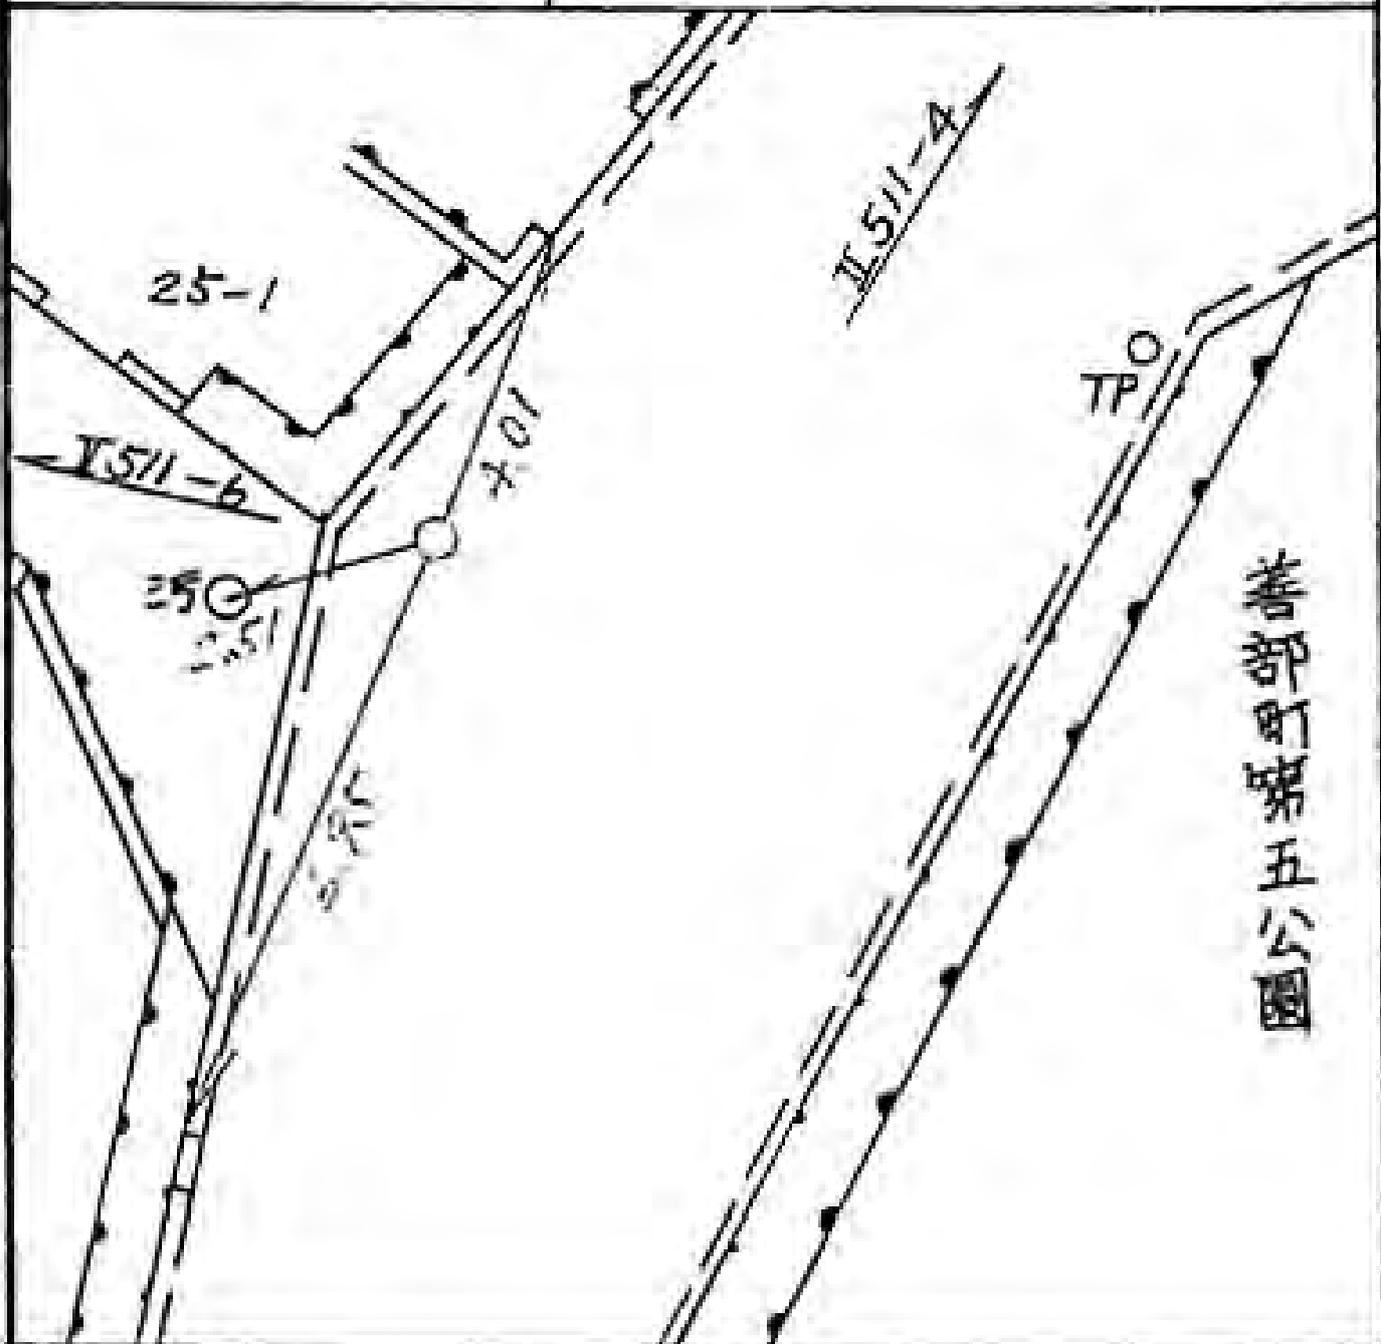

所在地

標識ノ種類

点番号

線番号

瀬谷区阿久和東二丁目63-2番地

金属標。鋳。木杭


II511

6

キザミ。アーキング

要

図

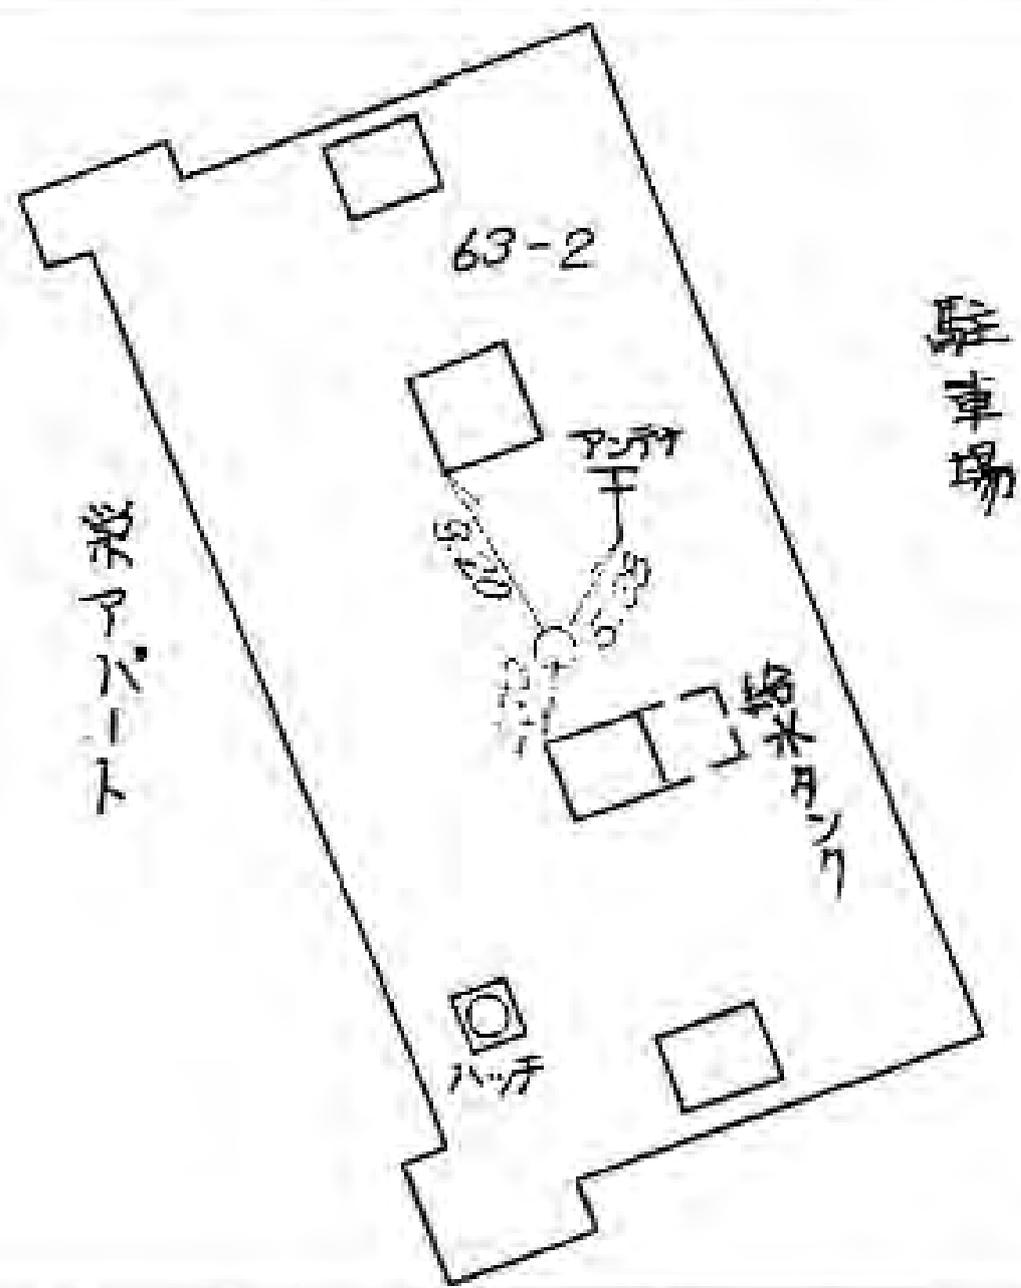

所在地

瀬谷区阿久和東二丁目33-4番地先

標識ノ種類

金属標。鋏。木杭

キザミ


点番号

7

線番号

Ⅱ511

要 図

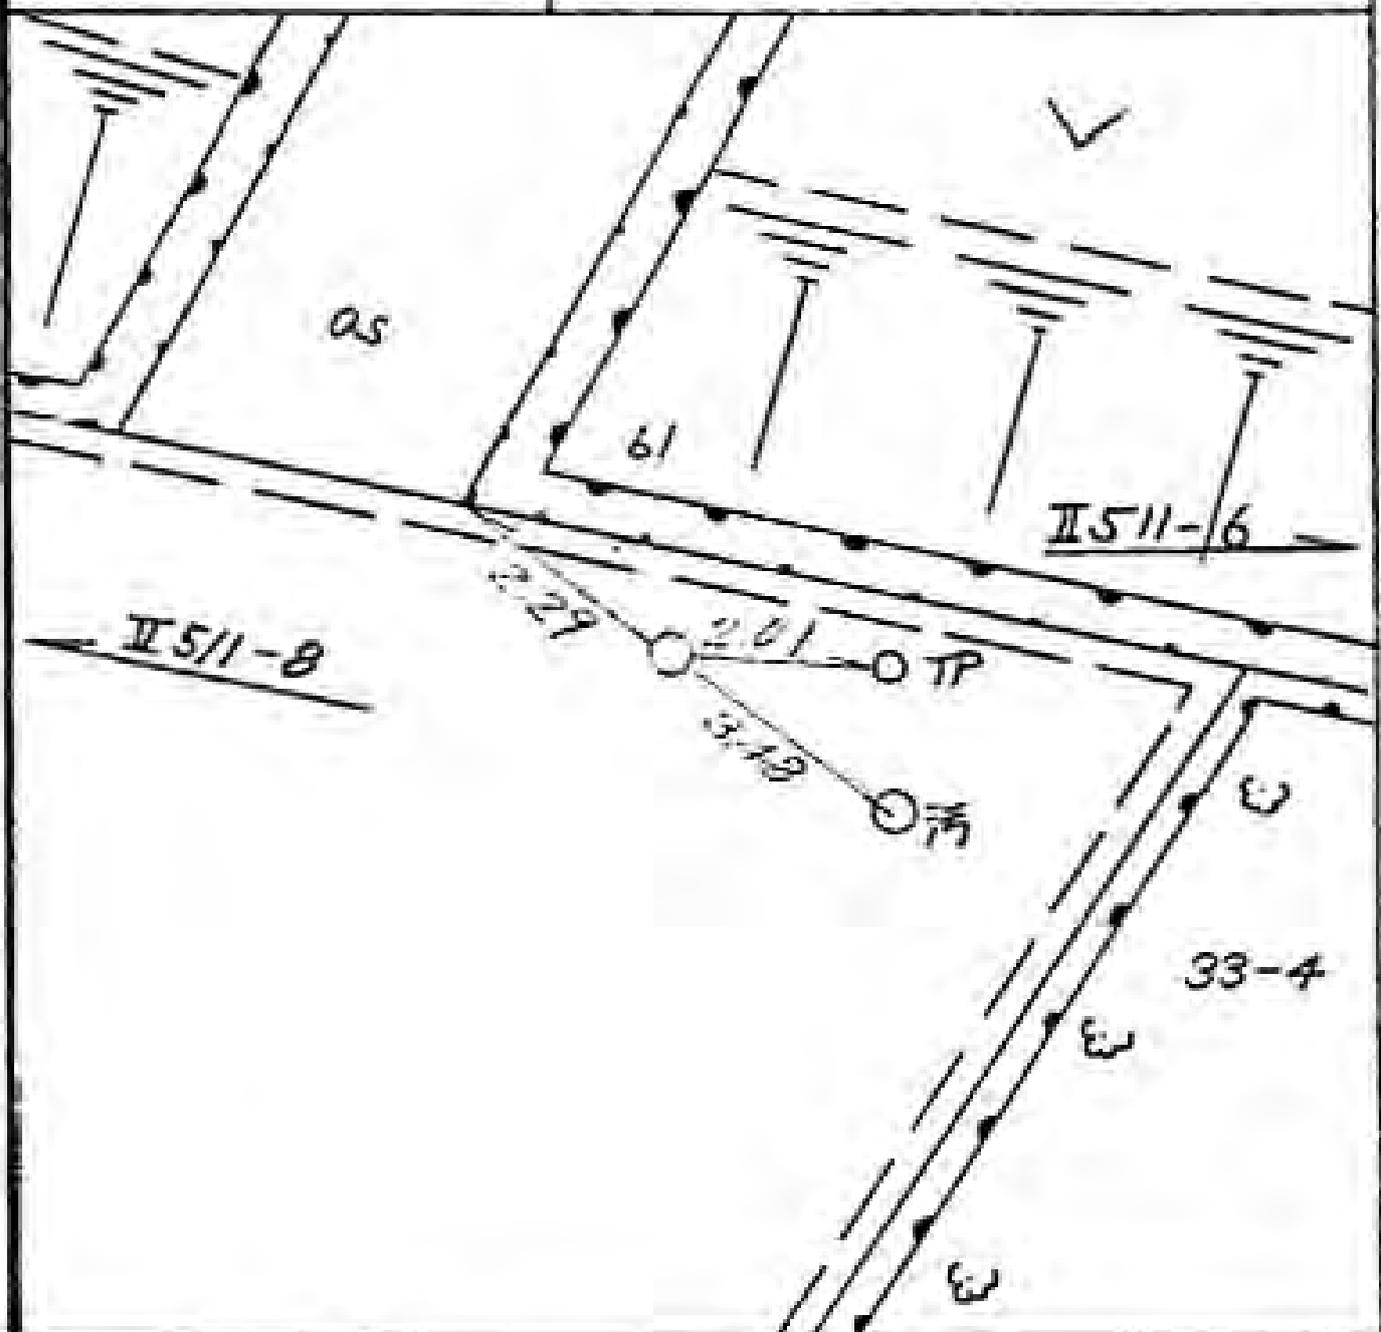

所在地

瀬谷区阿久和東二丁目35-15番地先

標識ノ種類

金属標。鋌。木杭

点番号

8

線番号

II511

キザミ

要

図



線番号	点番号	標識ノ種類	所在地
-----	-----	-------	-----

Ⅱ512	/	<div style="border: 1px solid black; display: inline-block; padding: 2px;">金属標</div> 。鋳。木杭
------	---	--

要 図	キザミ
-----	-----

泉区和泉町4249番地先



所在地

標識ノ種類

点番号

線番号

泉区和泉町
4249
1-7番地先

金属標。鋳。木杭

2

Ⅱ512

キザミ

要 図

Ⅱ512-1-
4249-7

Ⅱ512-3

○F

○C

○EP

0.98

3.85

1.46

Ⅱ512-1

空地

倉庫

所在地

標識ノ種類

点番号

線番号

泉区和泉町
4259-3番地先

金属標。鋏。木杭


3

II512

キザミ

図

要

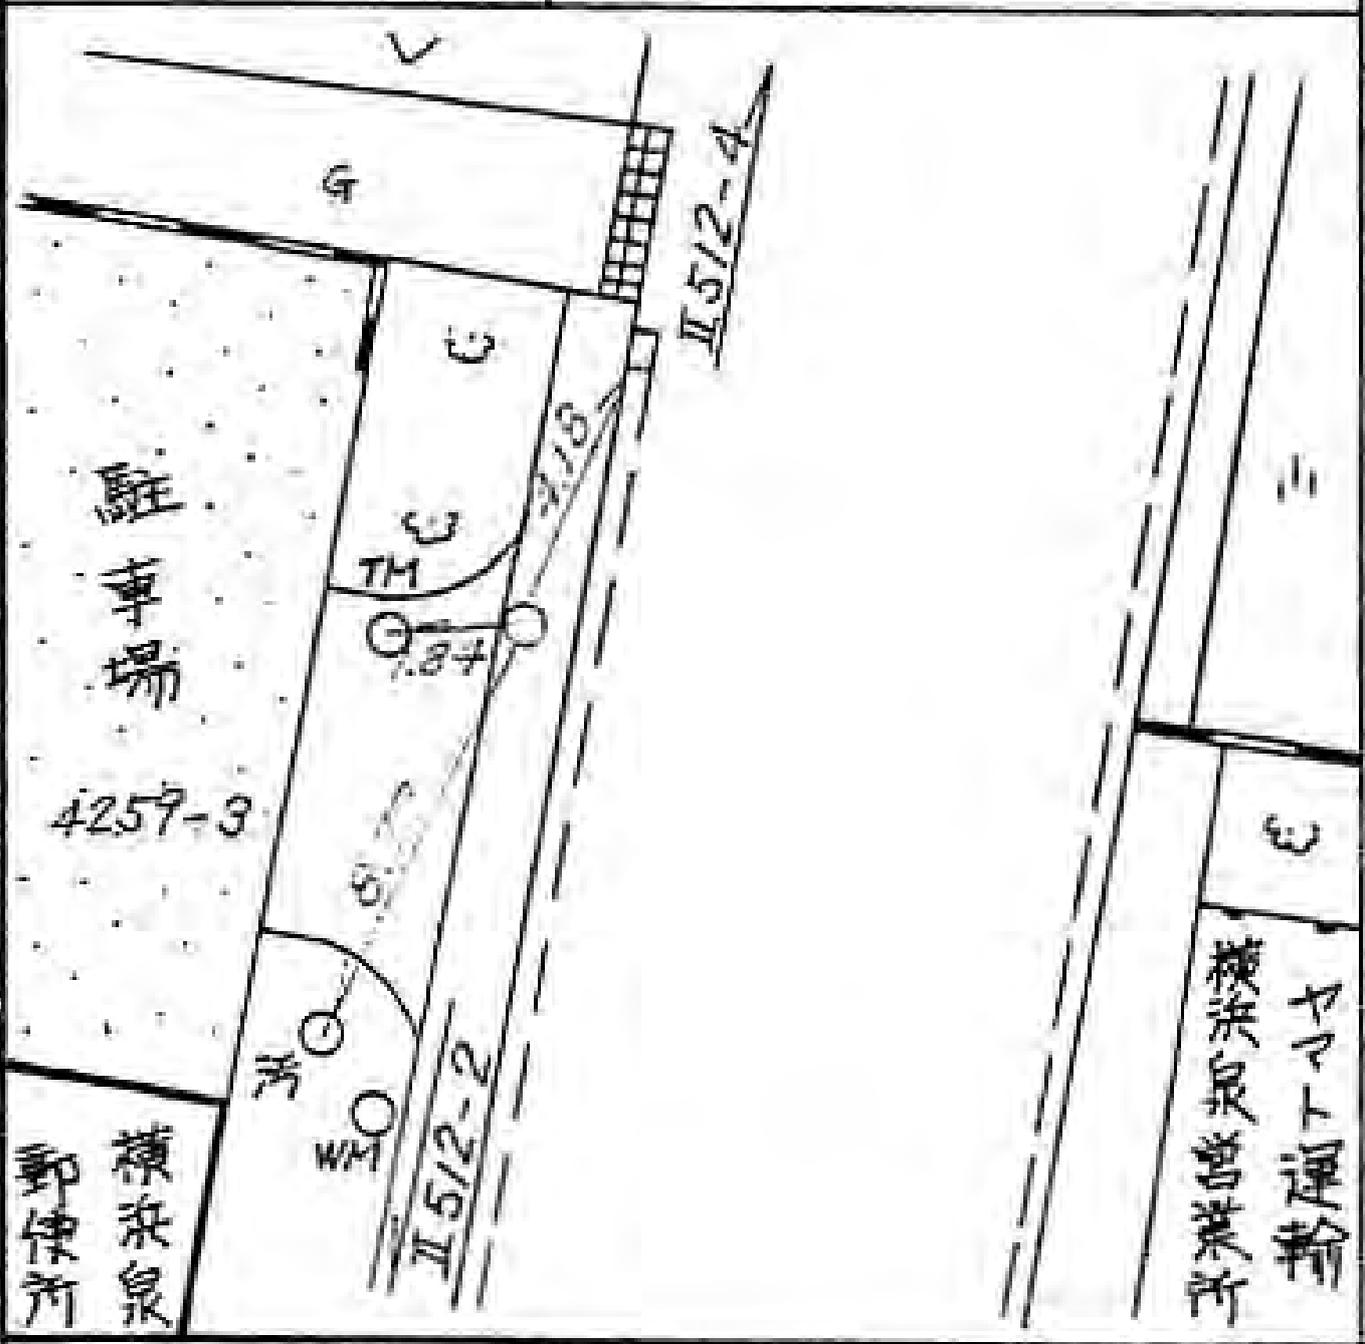



線番号	点番号	標識ノ種類	所在地
-----	-----	-------	-----

II 512	4	<div data-bbox="590 448 1356 560" data-label="Text"> <p>金属標。鋌。木杭</p> </div>
--------	---	---

要 図	キザミ
-----	-----

泉区中田町
 2775
 番地先

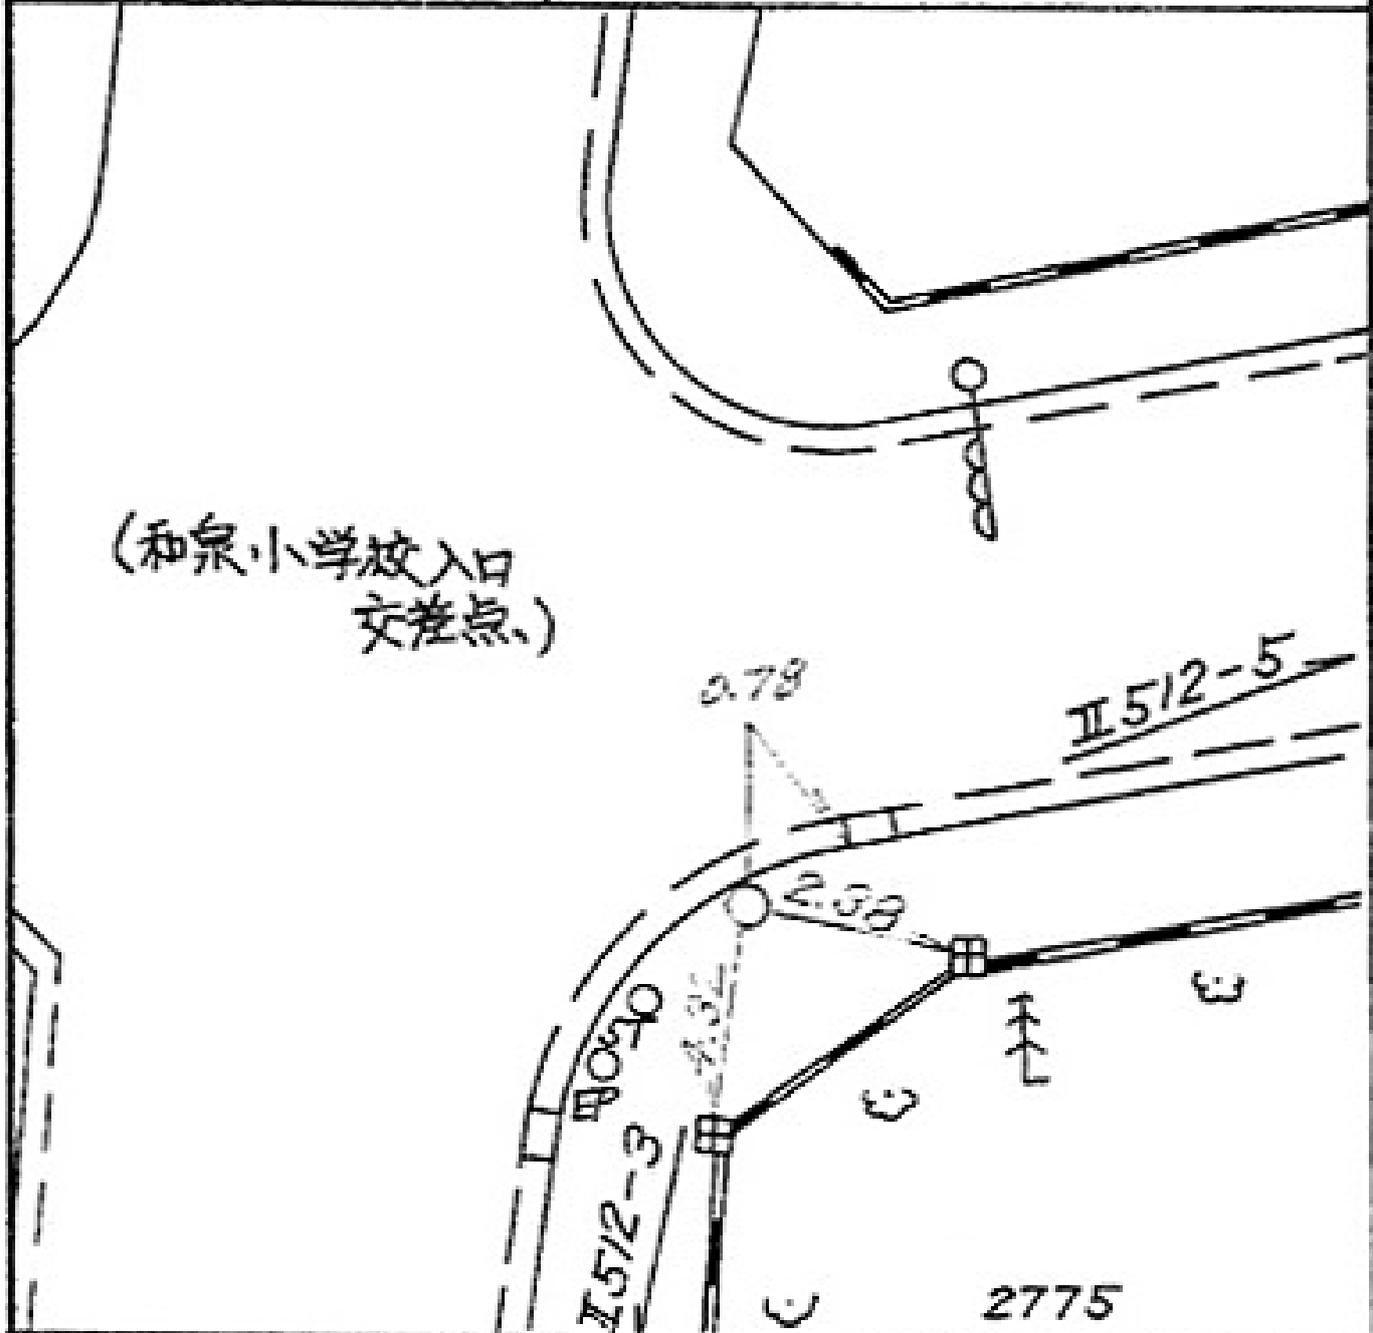

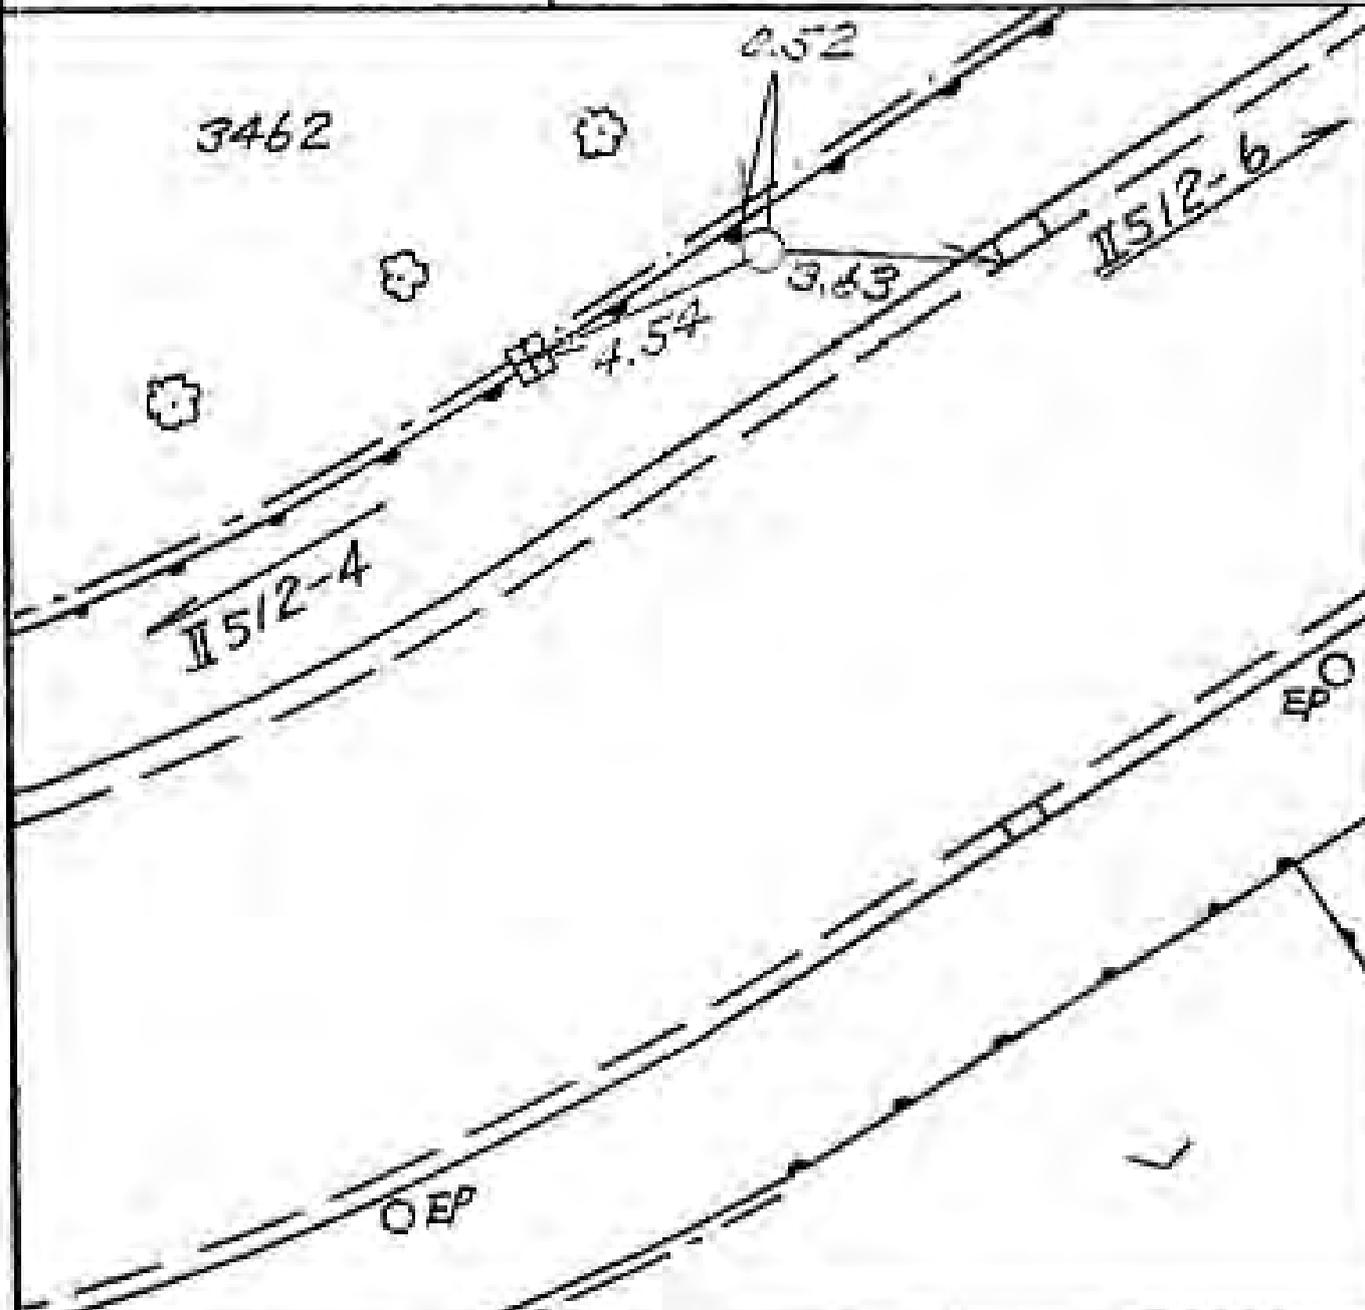線番号	点番号	標識ノ種類	所在地
Ⅱ512	5	<div data-bbox="590 459 1332 571" style="border: 1px solid black; padding: 2px; display: inline-block;">金属標</div> 。鋏。木杭	泉区 中田町 3462 番地 先
要 図		キザミ 	

所在地

標識ノ種類

点番号

線番号

泉区弥生台63-10番地先

金属標。鋏。木杭

11

II512

キザミ

要図



所在地

泉区弥生台55-55番地先✓

標識ノ種類

金属標。鋏。木杭

キザミ


点番号

12

線番号

Ⅱ512

要 図

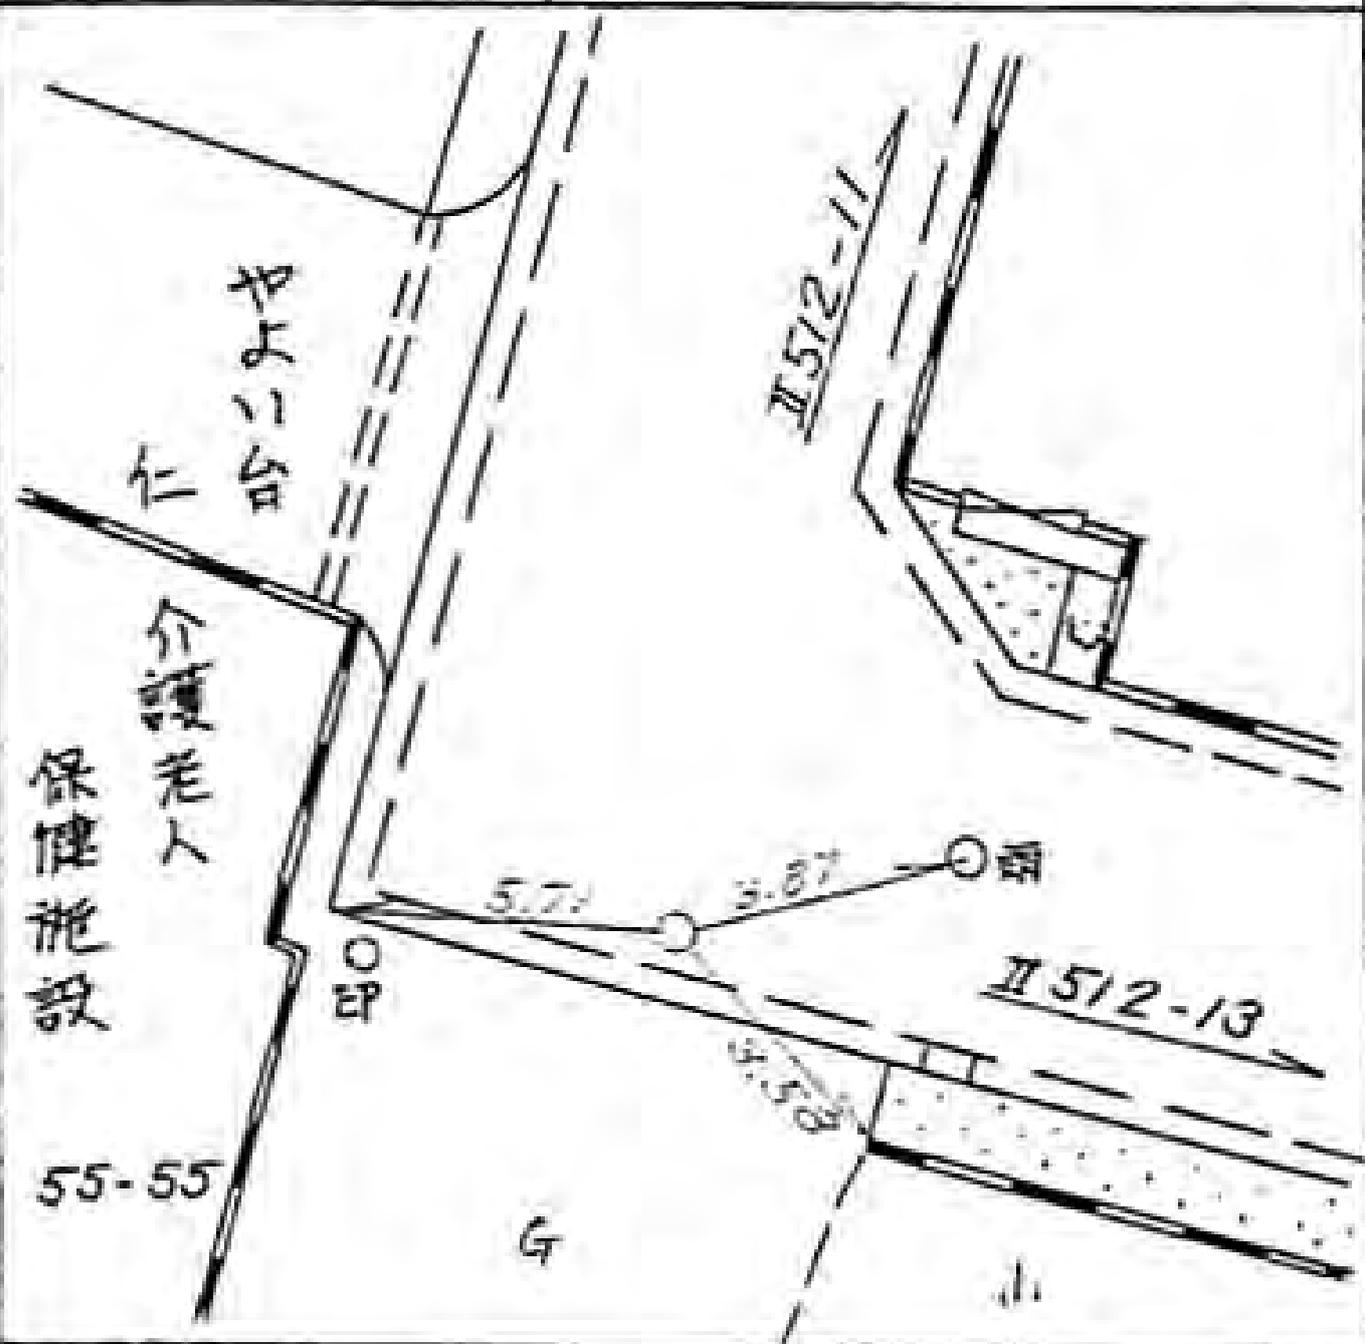

所在地

泉
区
弥生台55-33番地先✓

標識ノ種類

金属標。鋏。木杭

キザミ

点番号

13

線番号

II512

要 図



線番号	点番号	標識ノ種類	所在地
II512	14	<div style="border: 1px solid black; border-radius: 15px; padding: 2px 5px; display: inline-block;">金属標</div> 。鋌。木杭	泉区弥生台55-38番地先✓
要 図		キザミ	


所在地

泉区西が丘一丁目二番地先

標識ノ種類

金属標・鋏・木杭

キザミ


点番号

16

線番号

II 512

要 図

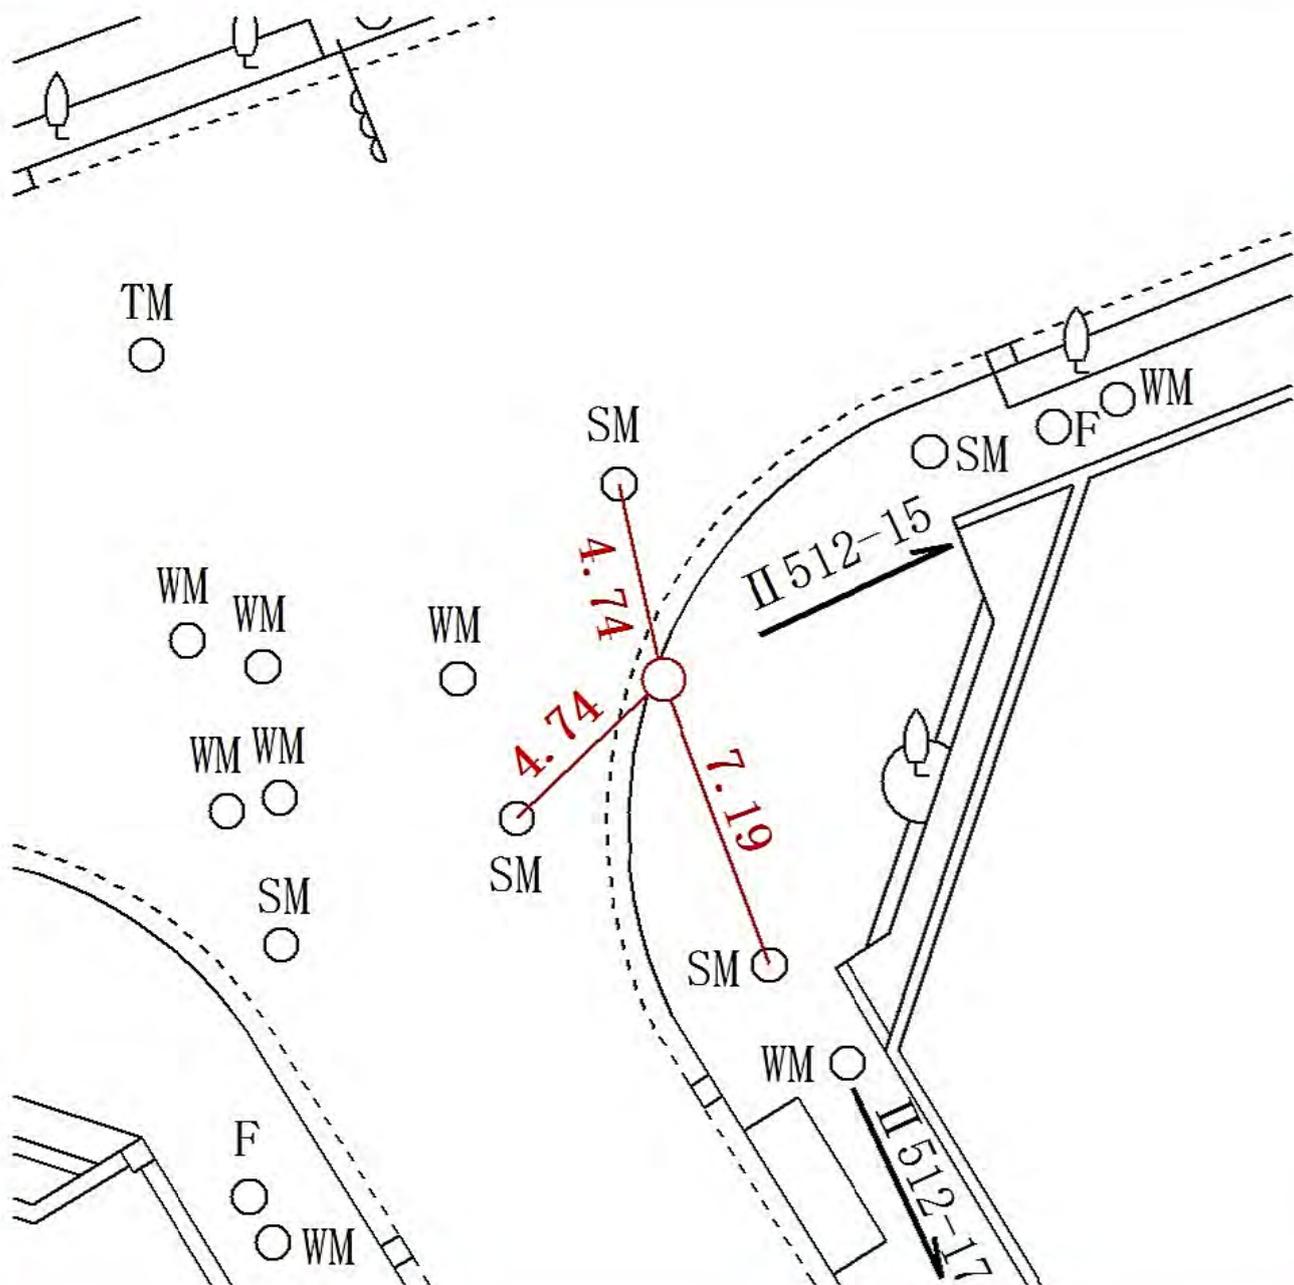

所在地

泉区西が丘一丁目七番地先

標識ノ種類

金属標・鋏・木杭

キザミ


点番号

17

線番号

II 512

要 図

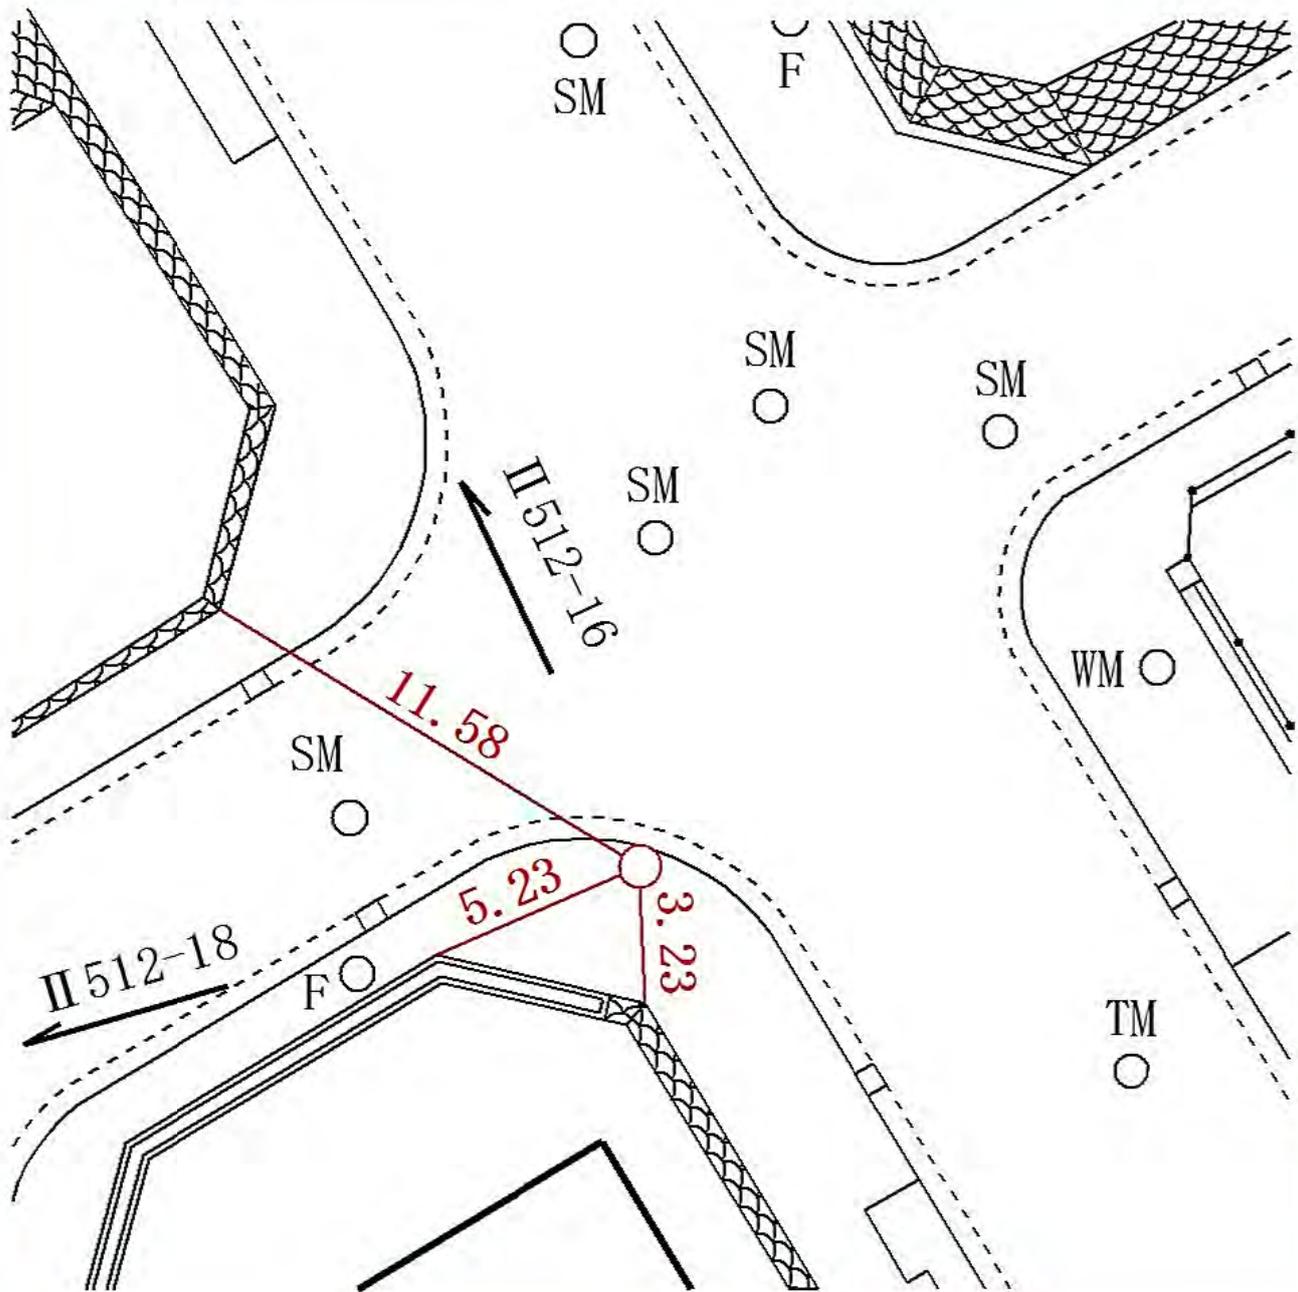

所在地

泉区西が丘一丁目二三番地先

線番号

II 512

点番号


18

標識ノ種類

金属標・鋏・木杭

キザミ

要 図

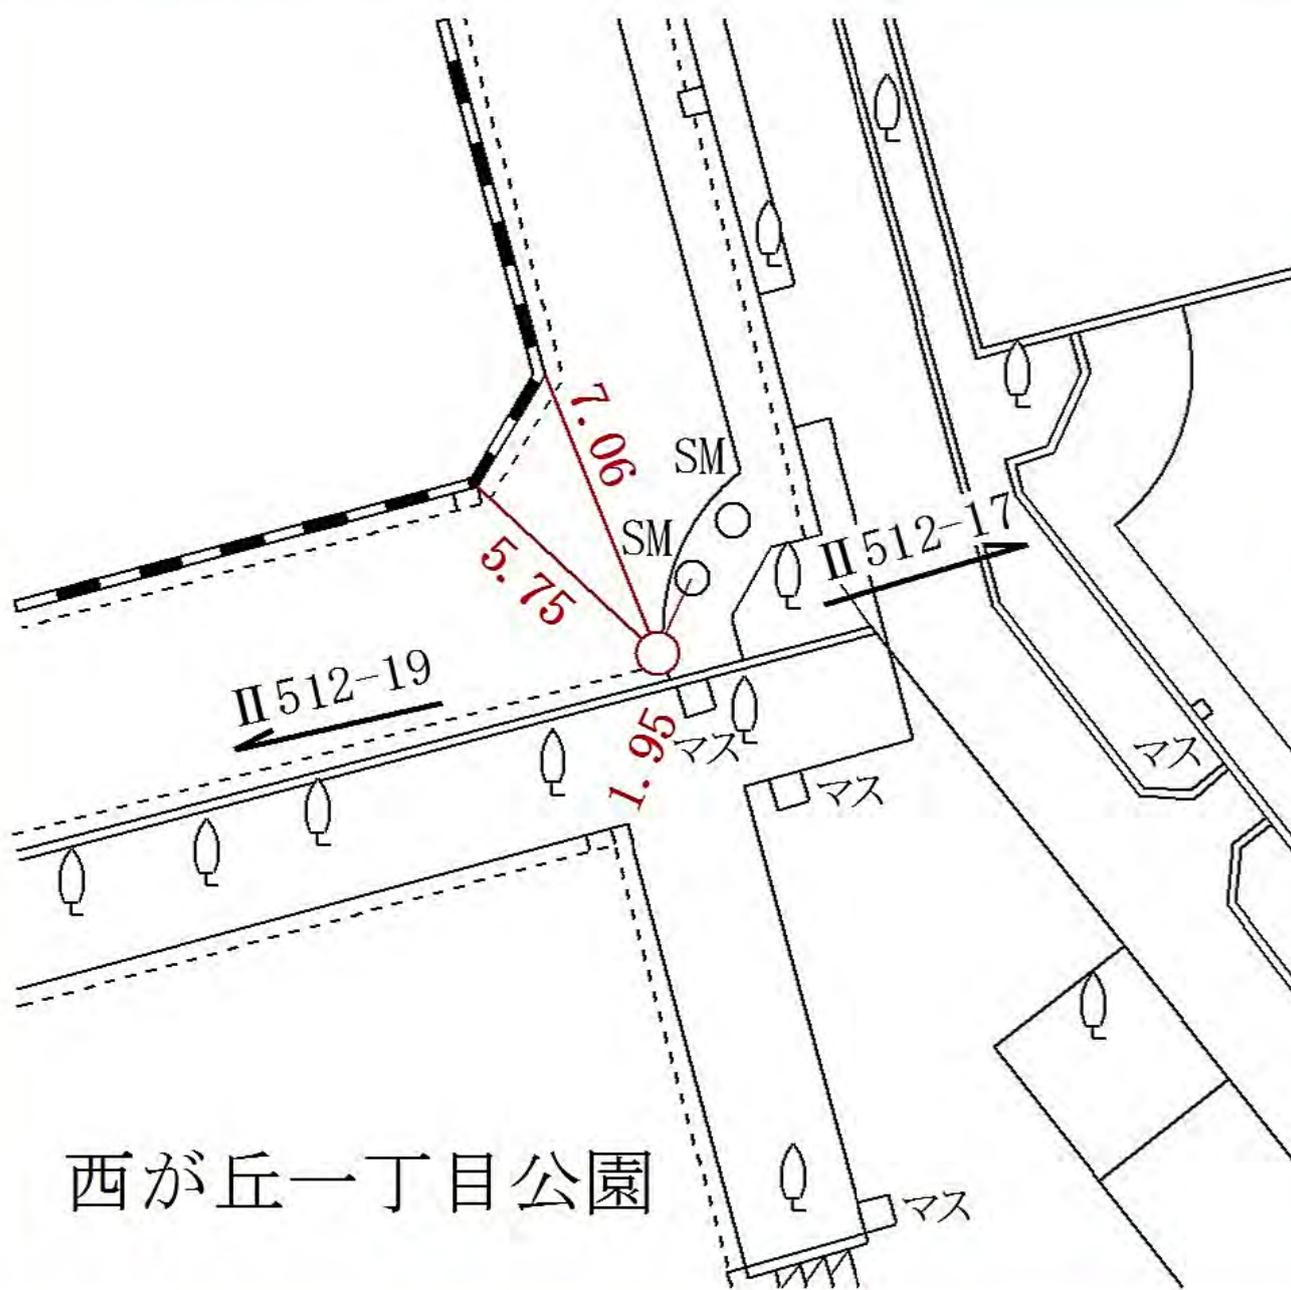

所在地

泉区西が丘一丁目二八番地先

標識ノ種類

金属標・鋏・木杭

キザミ


点番号

19

線番号

II 512

要 図

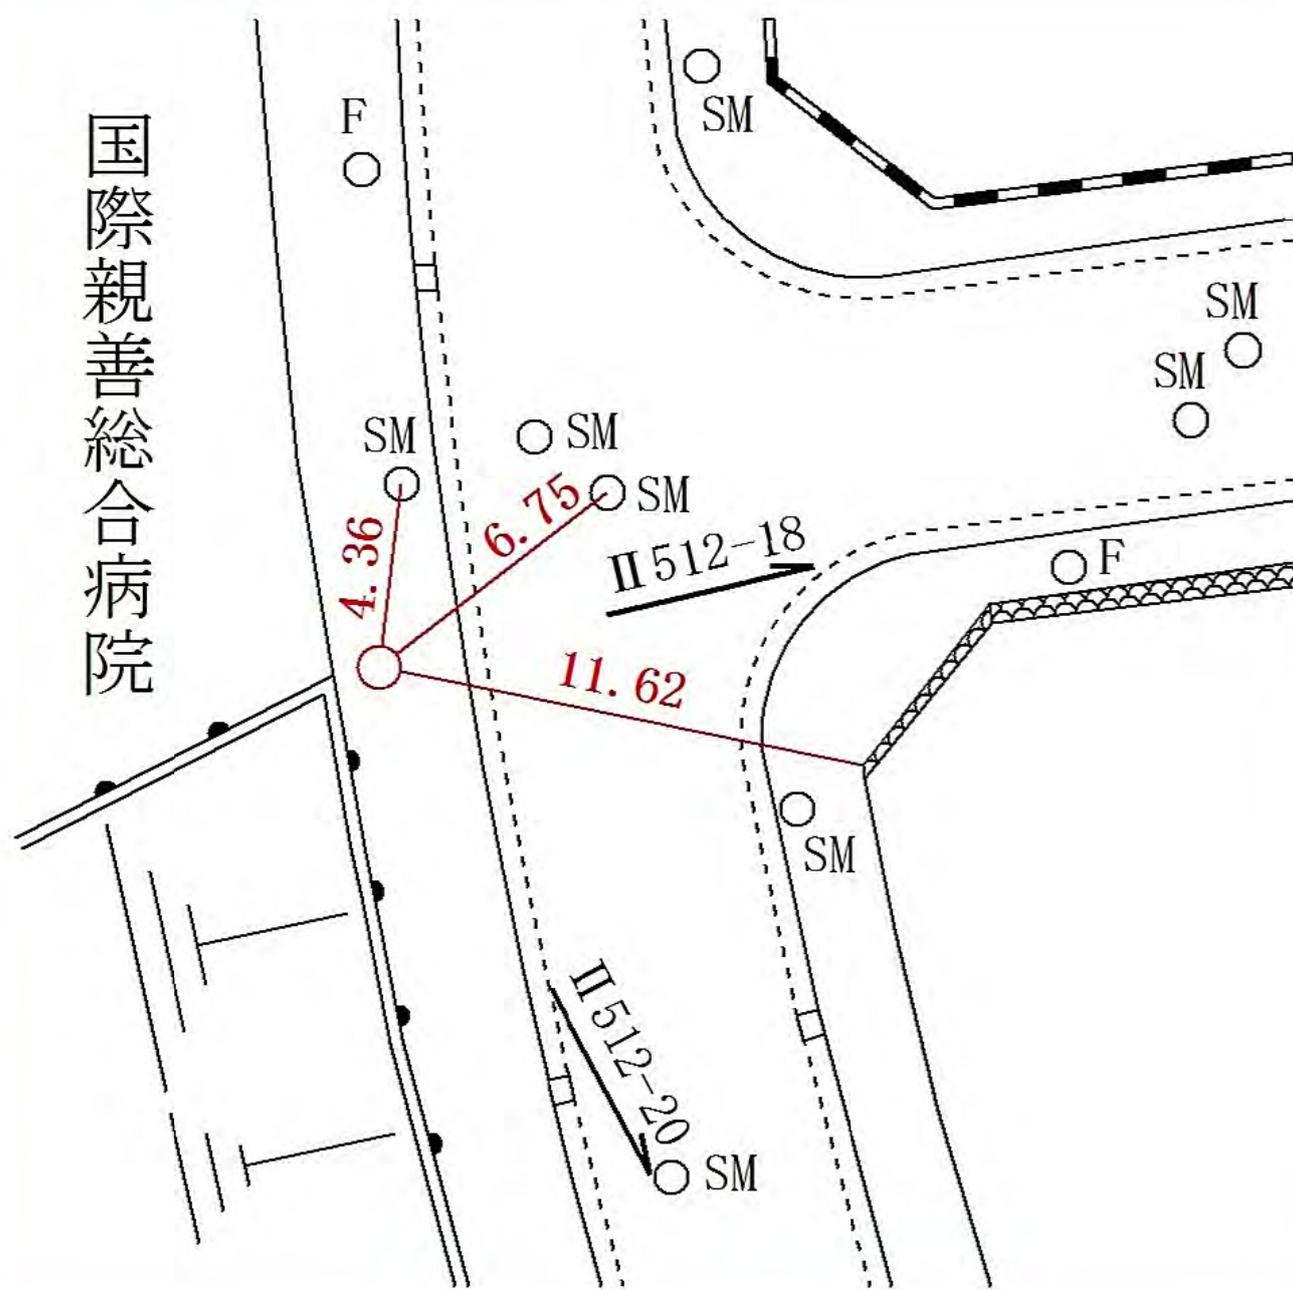

所在地

泉区西が丘一丁目二八番地先

標識ノ種類

金属標・鋏・木杭

キザミ


点番号

20

線番号

II 512

要 図

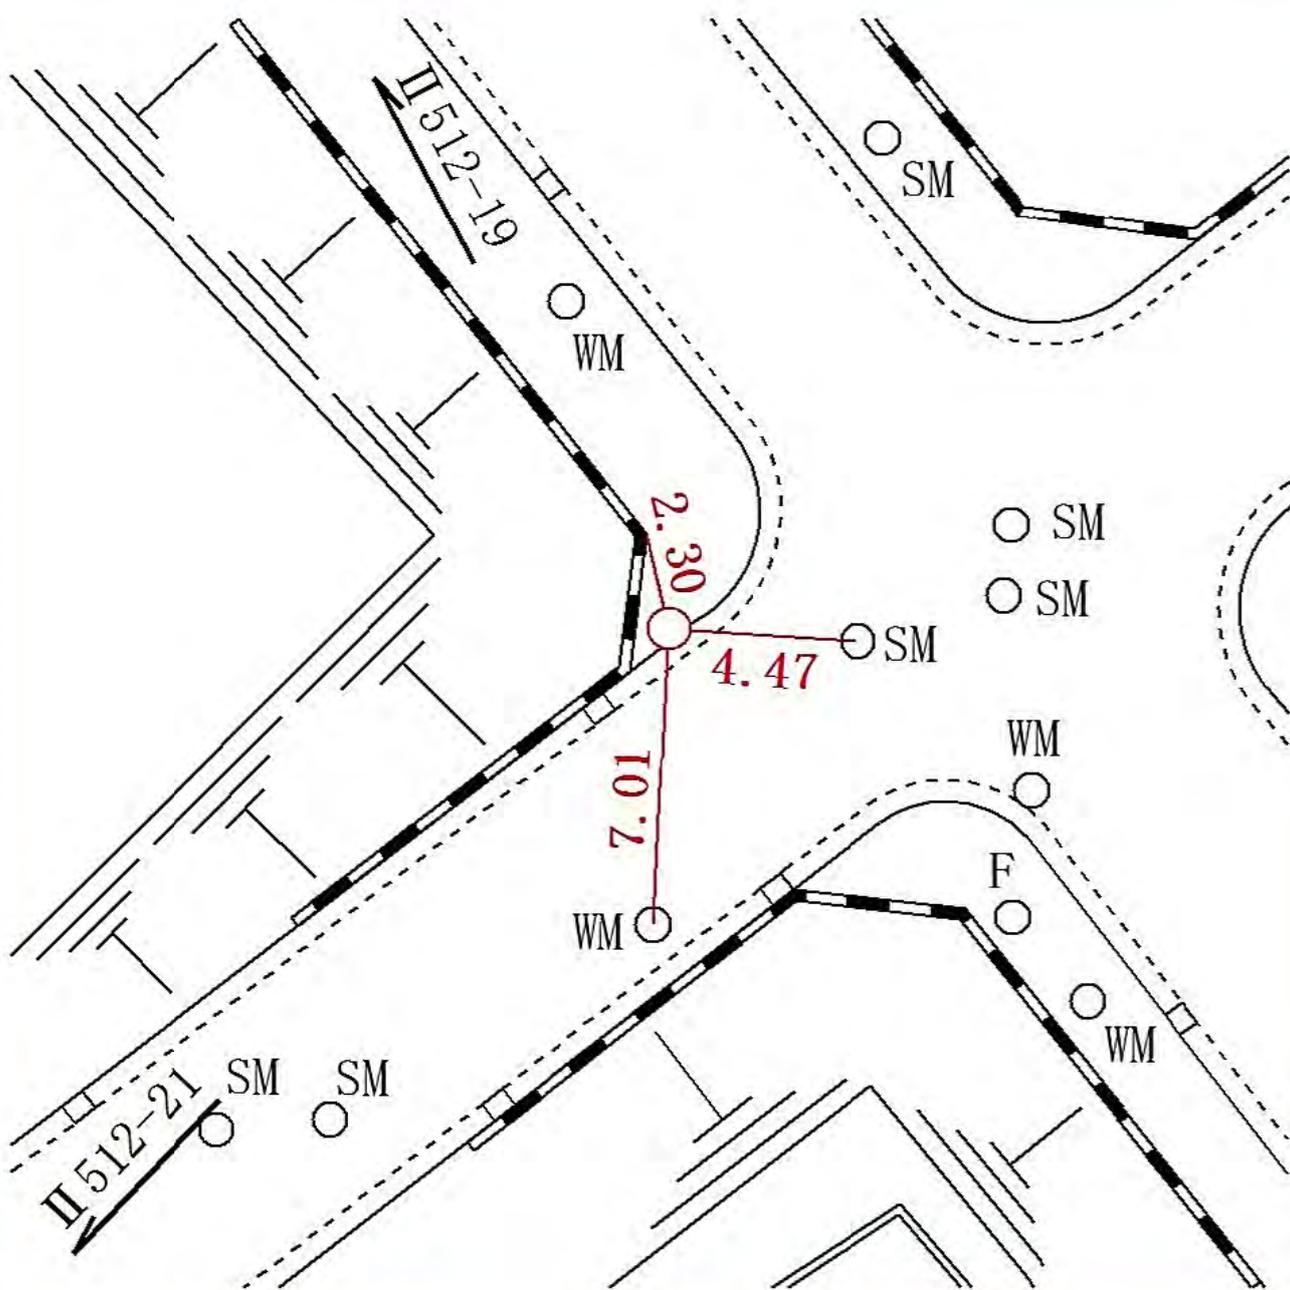

所在地

泉区西が丘一丁目二九番地先

標識ノ種類

金属標・鋏・木杭

キザミ

点番号

21

線番号

II 512

要 図



所在地

泉区西が丘一丁目三二番地先

標識ノ種類

金属標・鋏・木杭

キザミ


線番号

II 512

点番号

22

要 図

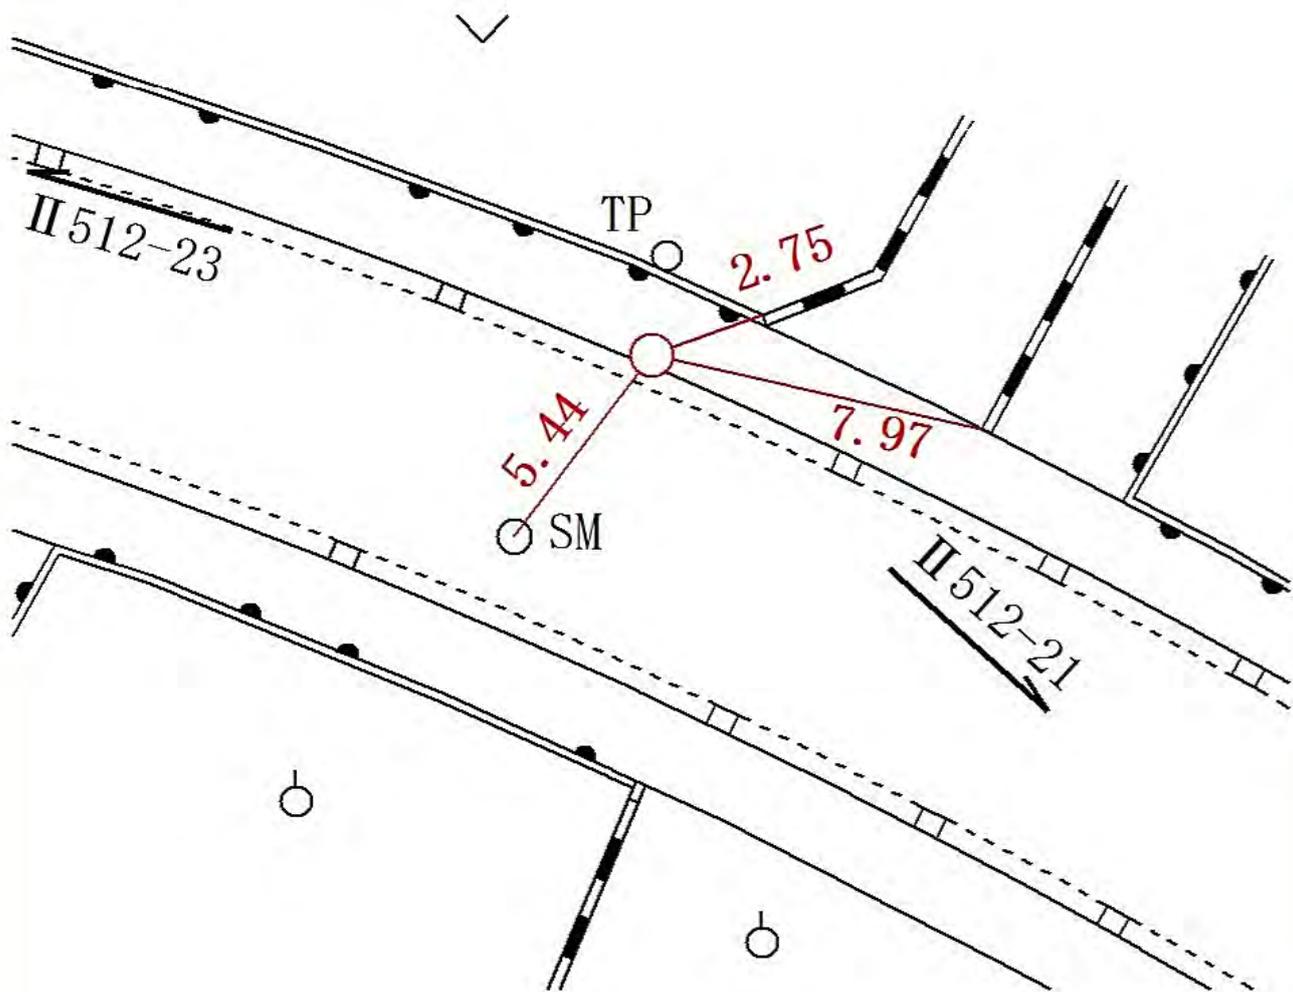

所在地

泉区西が丘一丁目三一番地先

標識ノ種類

金属標・鋏・木杭

キザミ


点番号

23

線番号

II 512

要 図

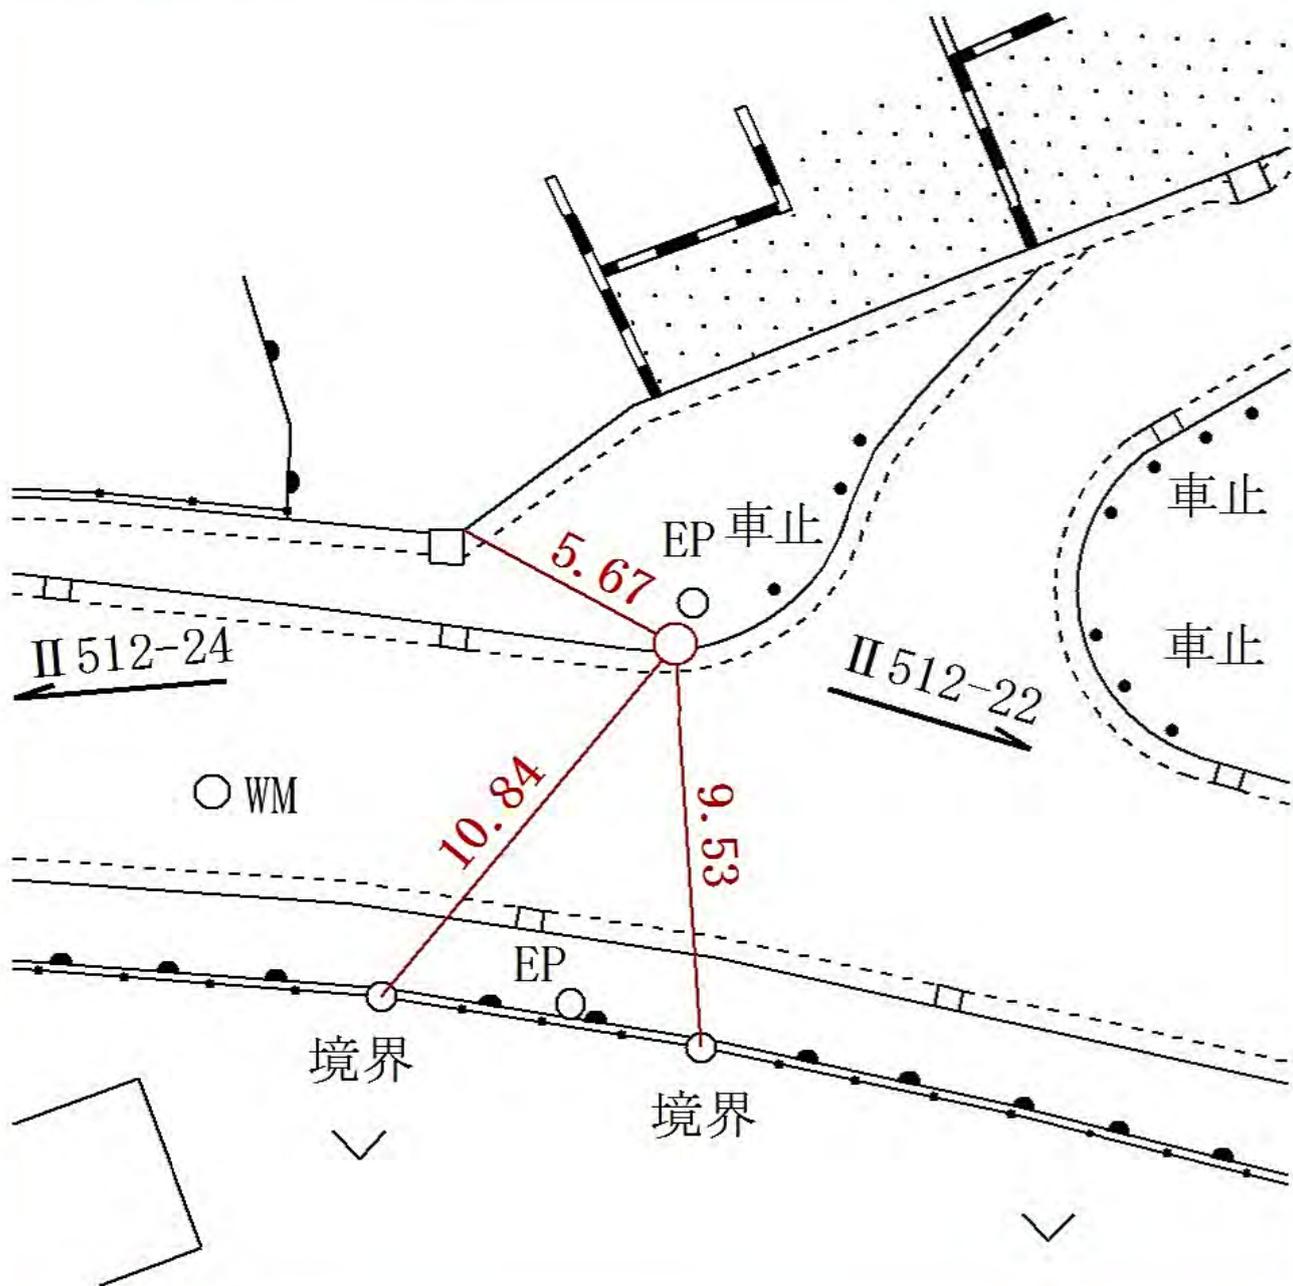

所在地

泉区弥生台五五番地先

標識ノ種類

金属標・鋏・木杭

キザミ


点番号

25

線番号

II 512

要 図

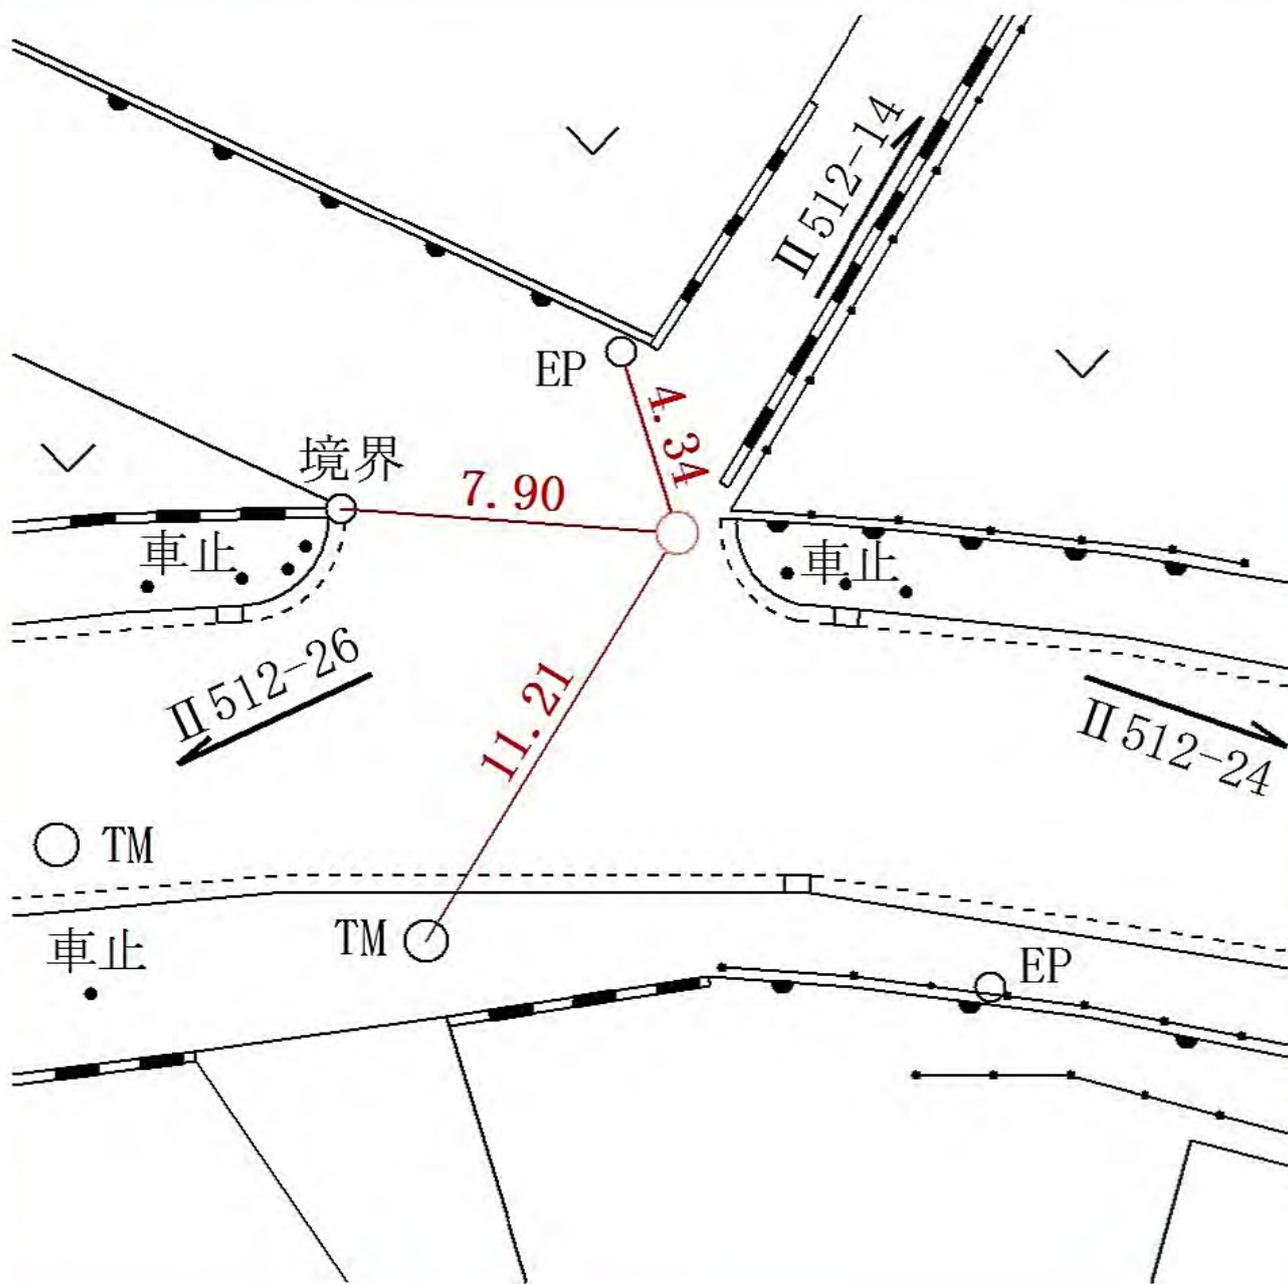

線番号

点番号

標識ノ種類

所在地

II 512


26

金属標・鋏・木杭

泉区中田町三四六二番地先

要 図

キザミ

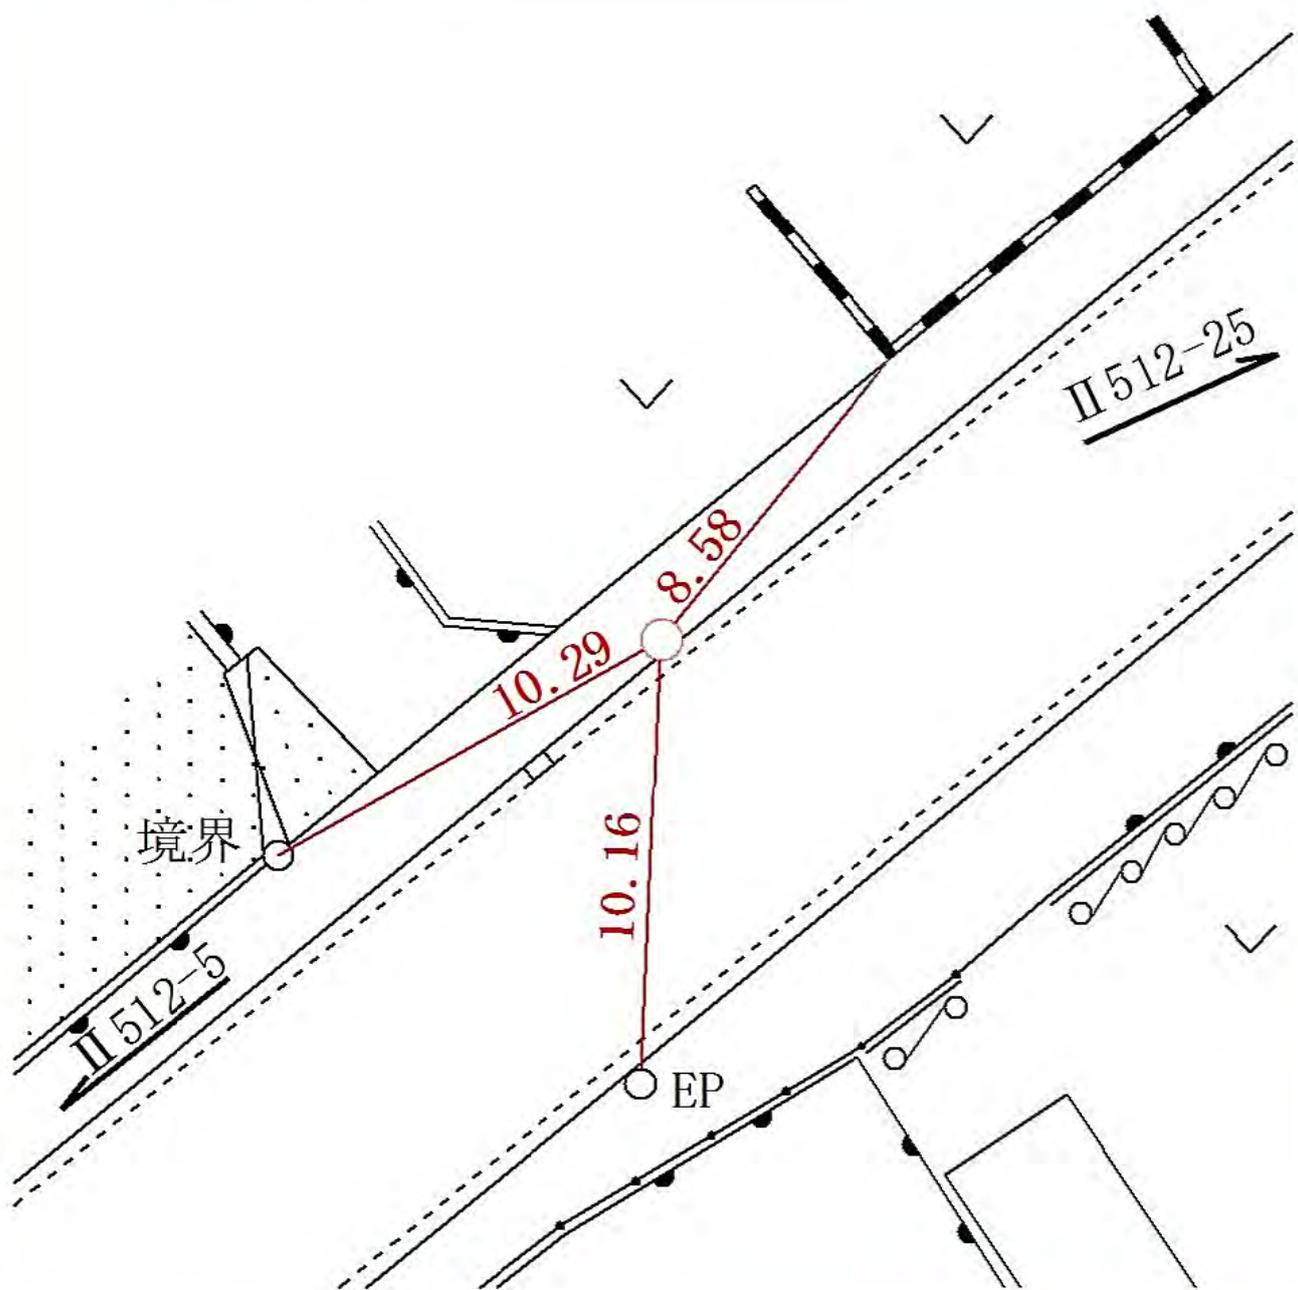

所在地

泉区弥生台六五番地先

標識ノ種類

金属標・鋏・木杭

キザミ


点番号

27

線番号

II 512

要 図

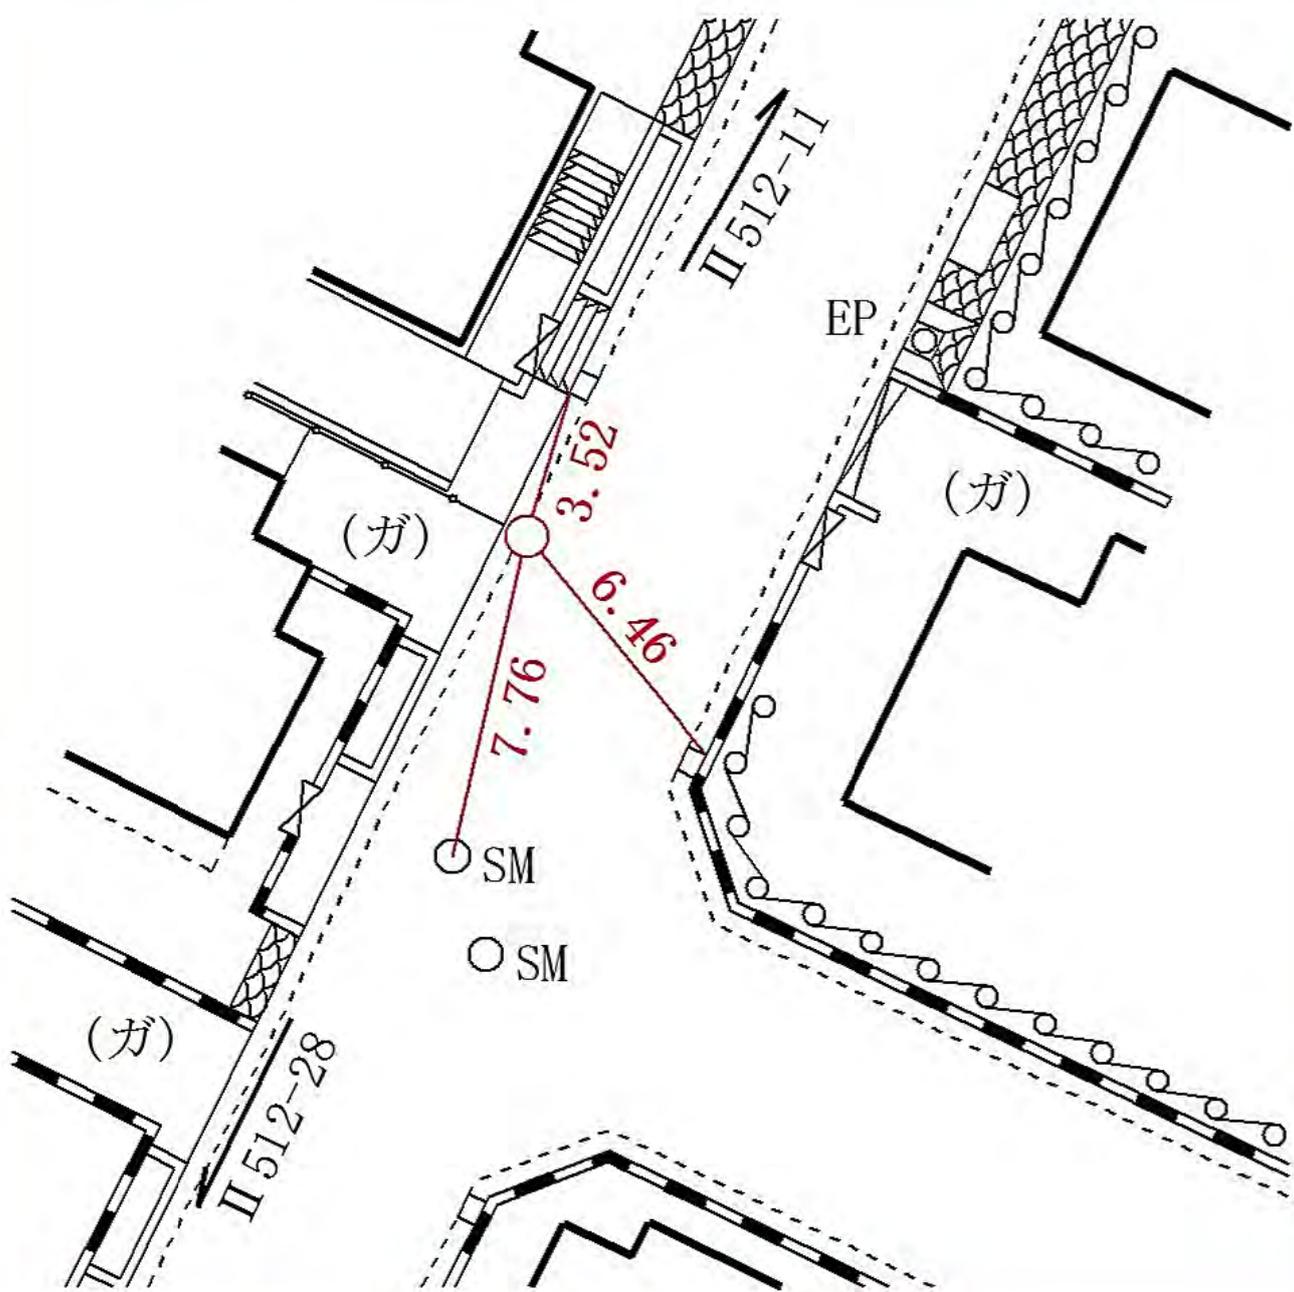

所在地

泉区弥生台六七番地先

標識ノ種類

金属標・鋌・木杭

キザミ


点番号

28

線番号

II 512


要 図

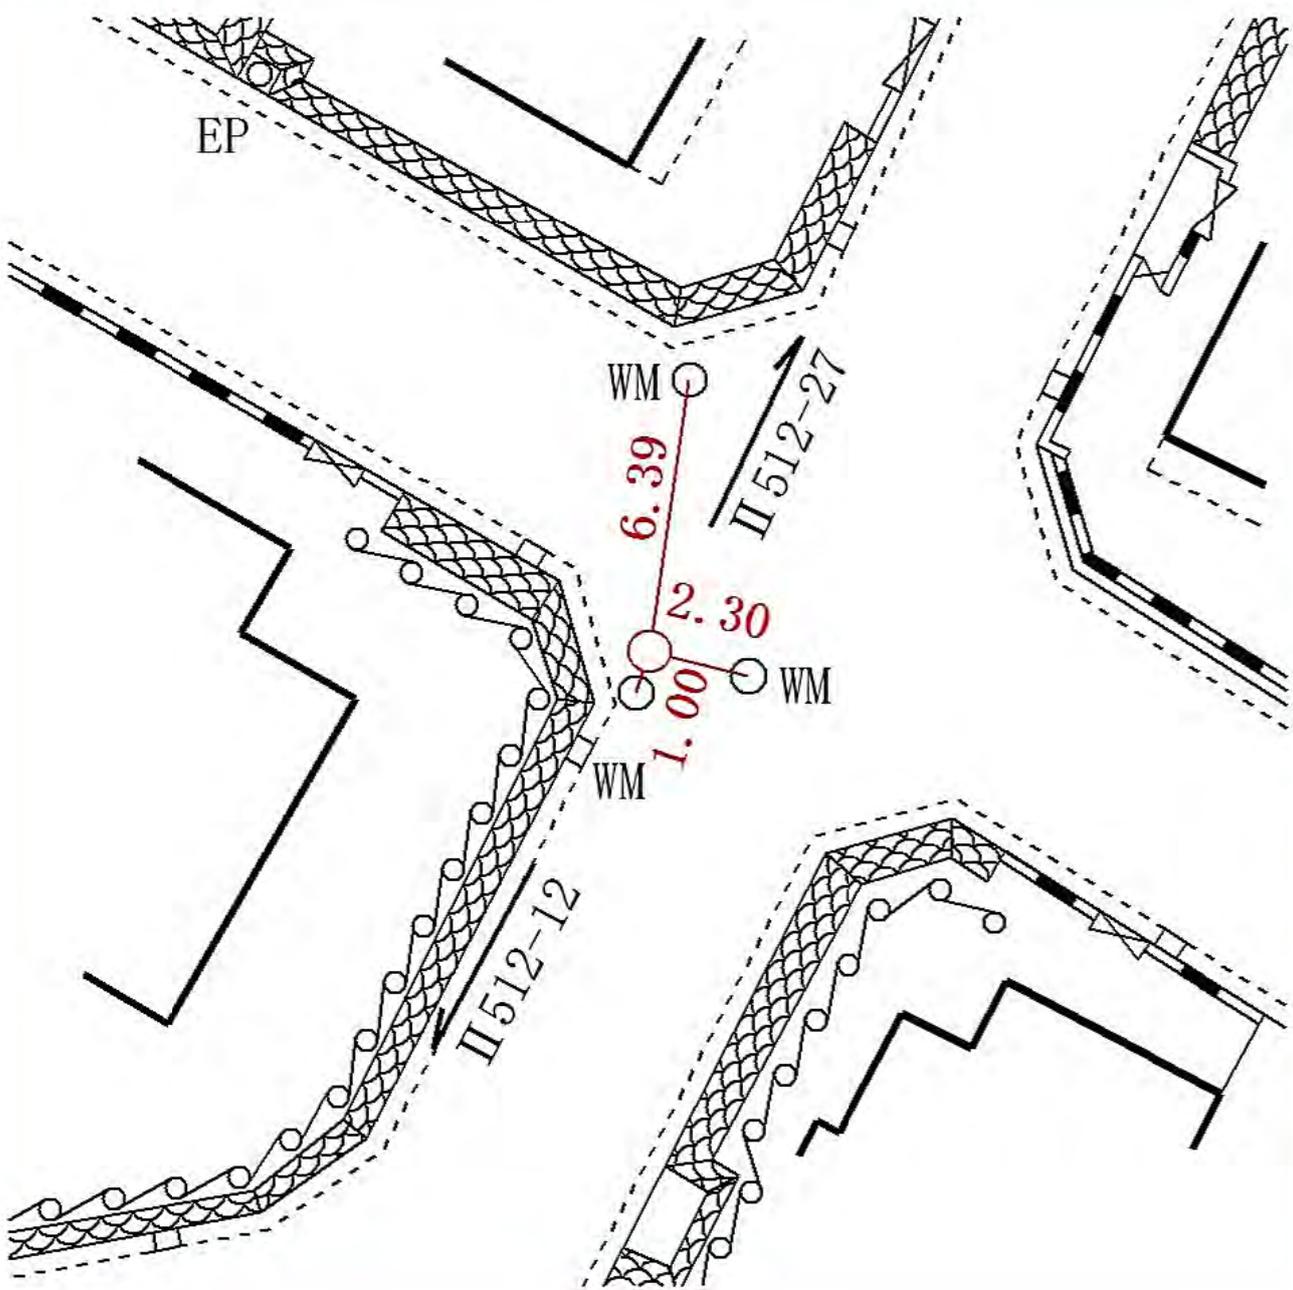

線番号	点番号	標識ノ種類	所在地
-----	-----	-------	-----

II 513	1	<div style="border: 1px solid black; border-radius: 50%; padding: 5px; display: inline-block;">金属標</div> 。鋏。木杭
--------	---	--

要 図	キザミ
-----	-----

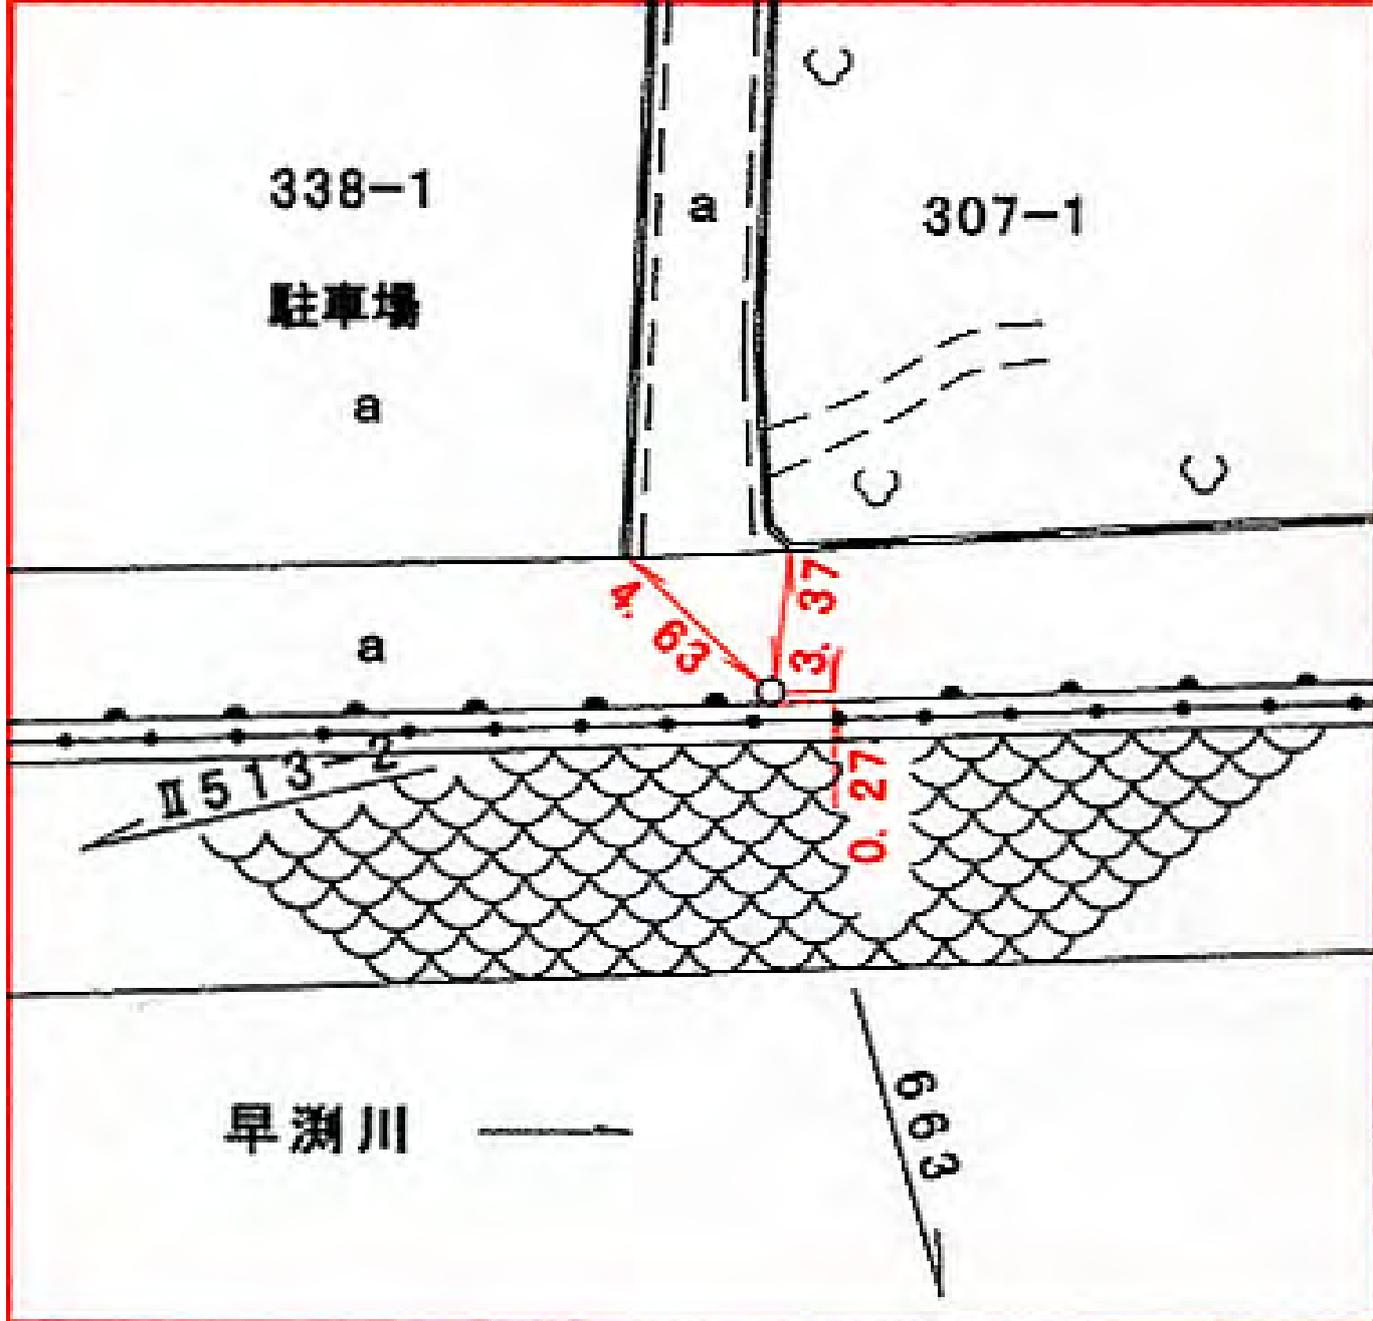

都筑区大塚町三〇七―一番地先✓

所在地

都筑区勝田町七三〇—一 番地先 ✓

標識ノ種類

金属標。鋏。木杭

キザミ


点番号

2

線番号

II 513

要 図

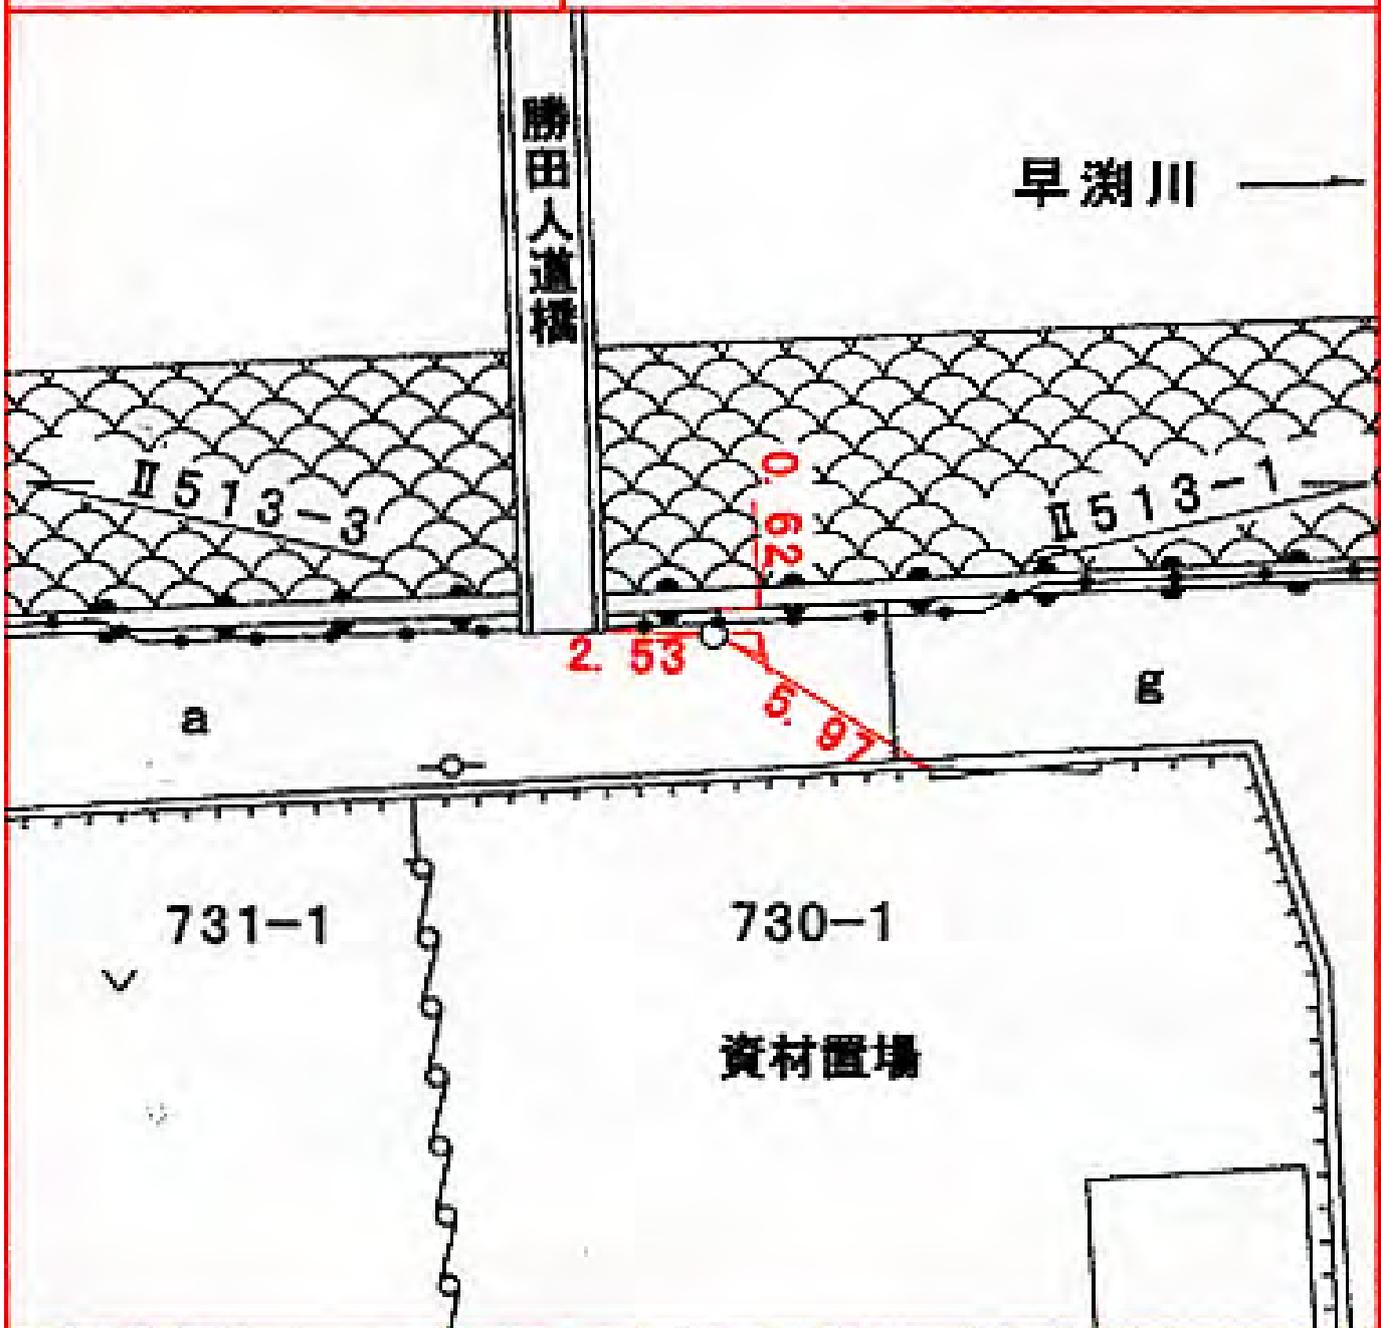


線番号	点番号	標識ノ種類
-----	-----	-------

所在地

II 513	4	金属標 。鋏。木杭
--------	---	---

都筑区勝田町一三一三一

要 図	キザミ
-----	-----

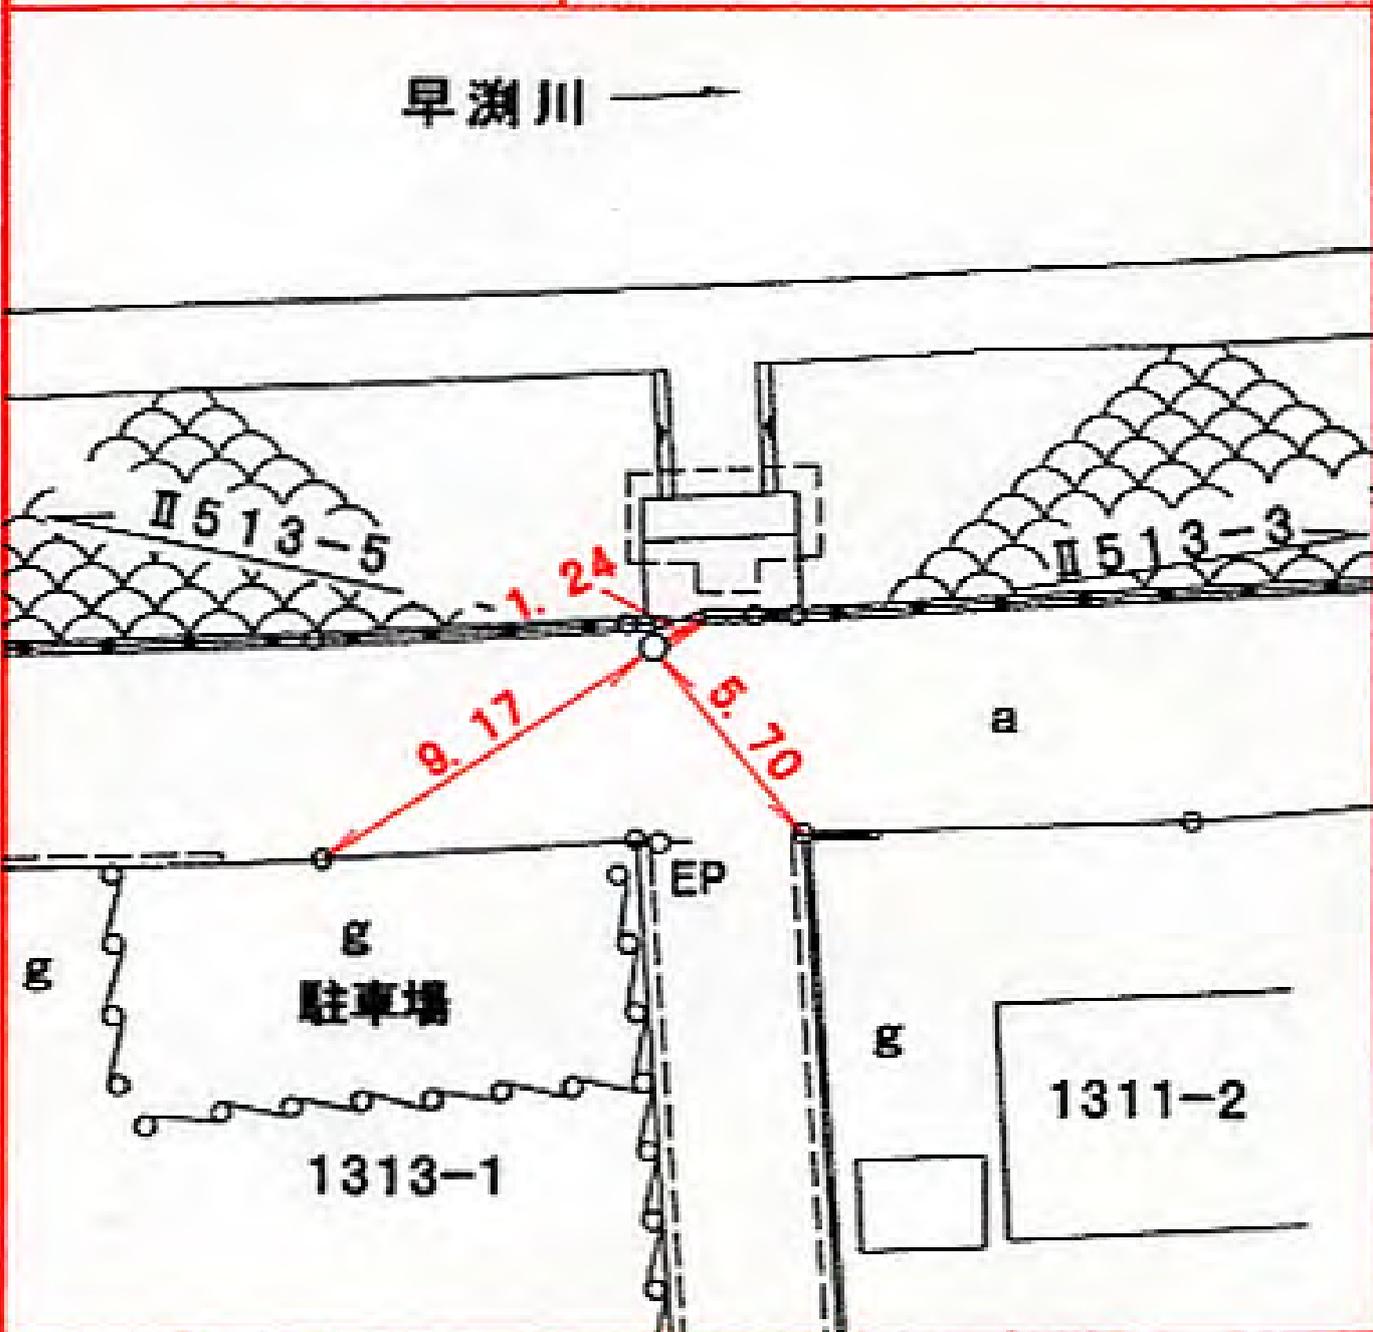

一番地先 ✓

所在地

都筑区大塚町四四三—六番地先 ✓

標識ノ種類

金属標。鋸。木杭

キザミ


点番号

5

線番号

Ⅱ 513

要 図

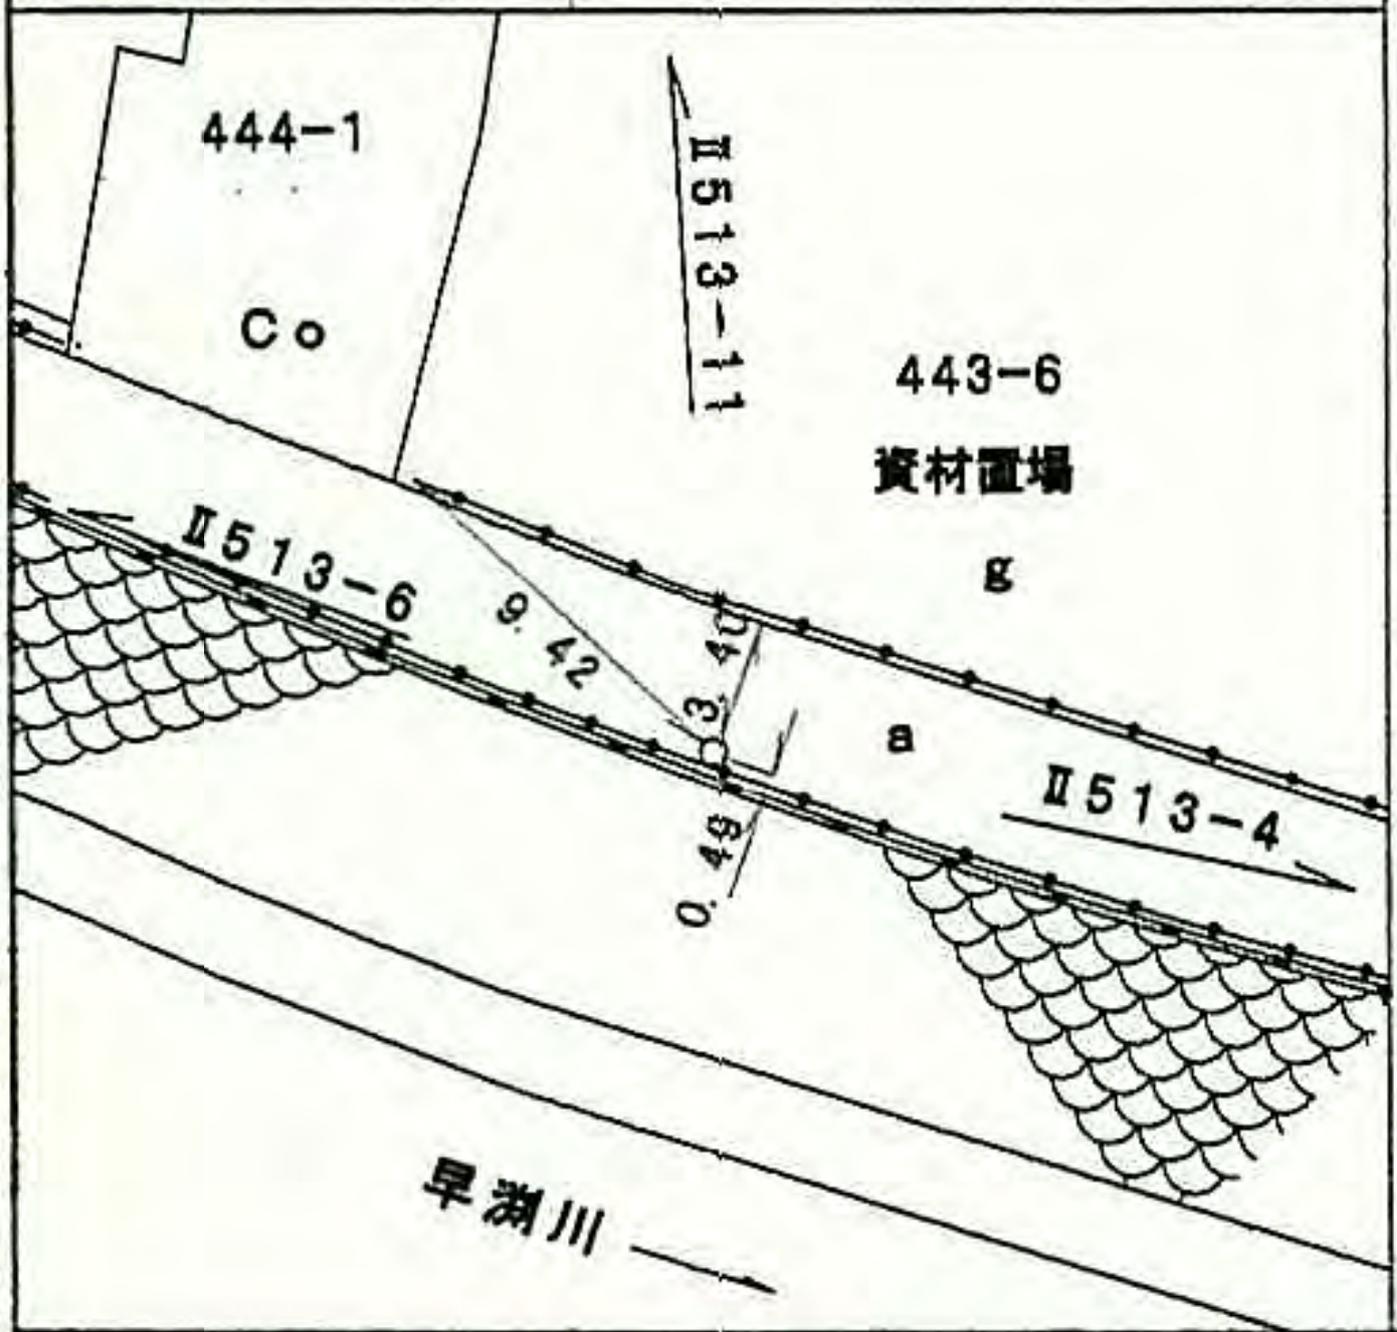

所在地

都筑区茅ヶ崎町三二六一番地先

標識ノ種類

金属標。鋳。木杭

点番号


7

線番号

II 513

キザミ

要 図

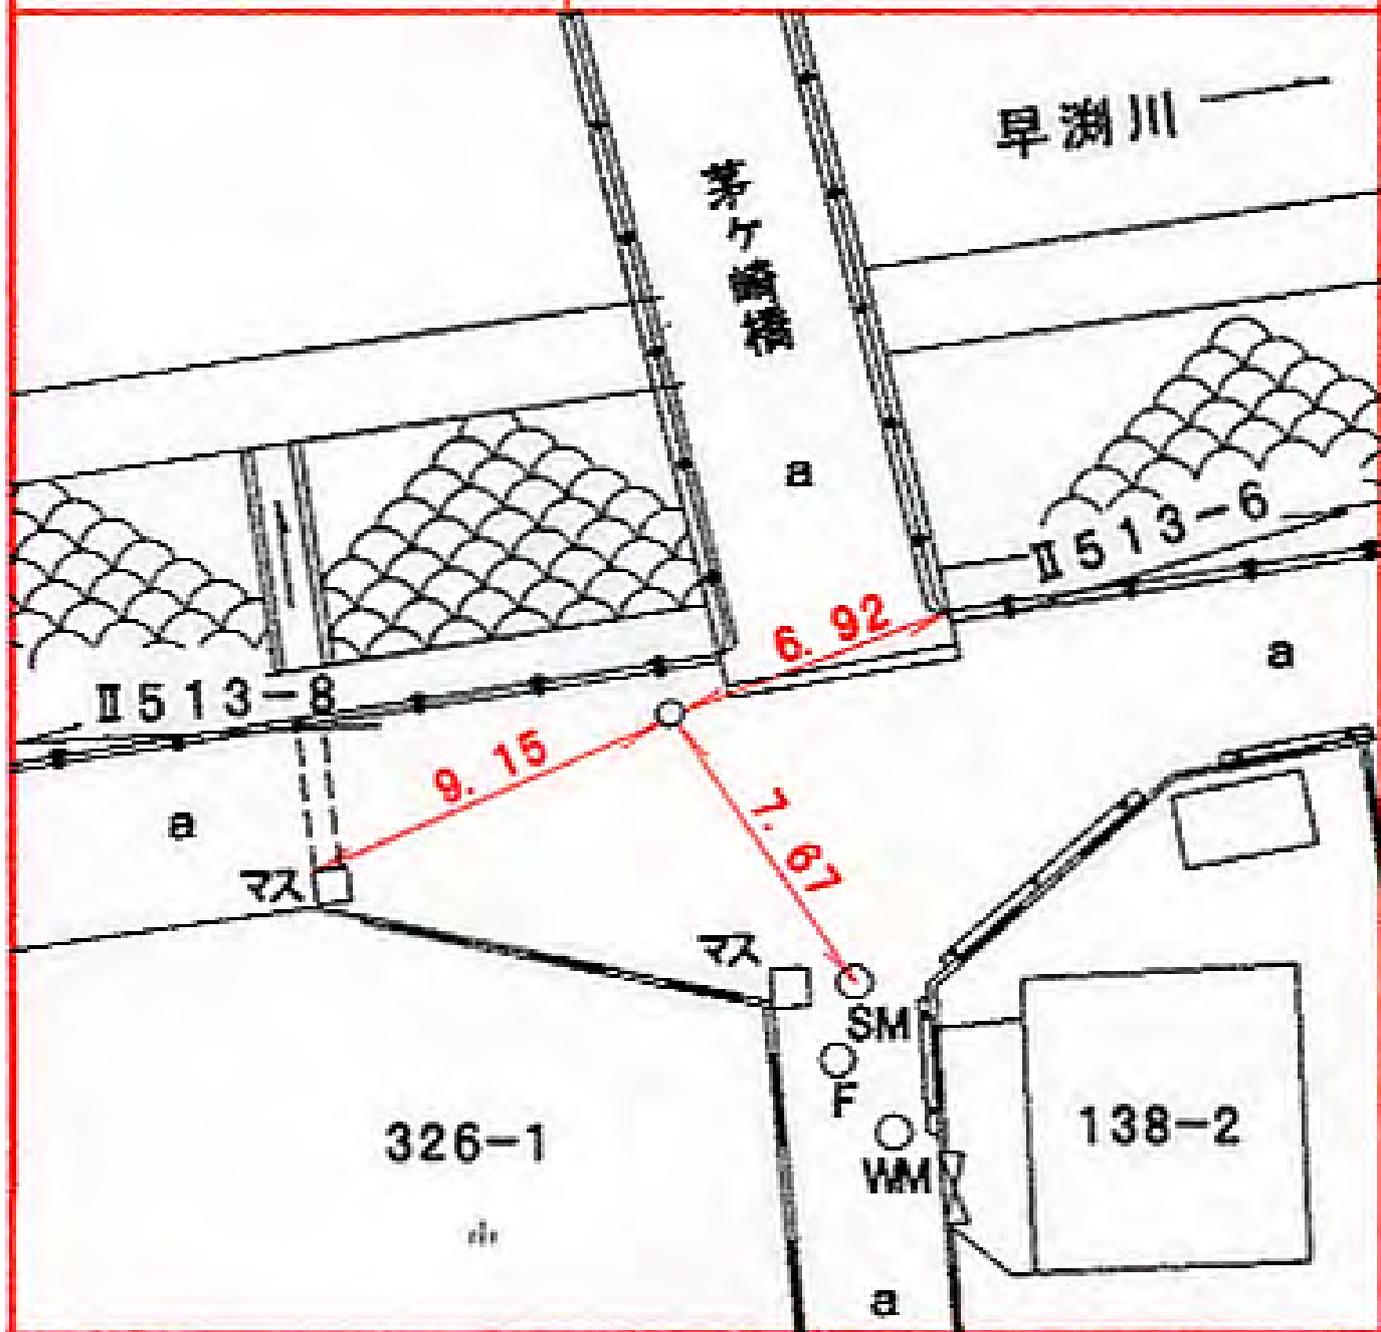

所在地

都筑区大塚町七一〇番地先

標識ノ種類

金属標。鋏。木杭

キザミ

点番号

8

線番号

II 513

要 図

710

山

山

II 513-7

9.82

3.47

0.19

a

II 513-9

早瀬川



所在地

都筑区茅ヶ崎中央三―五番地先

標識ノ種類

金属標。鋌。木杭

点番号


9

線番号

II 513

キザミ

要 図

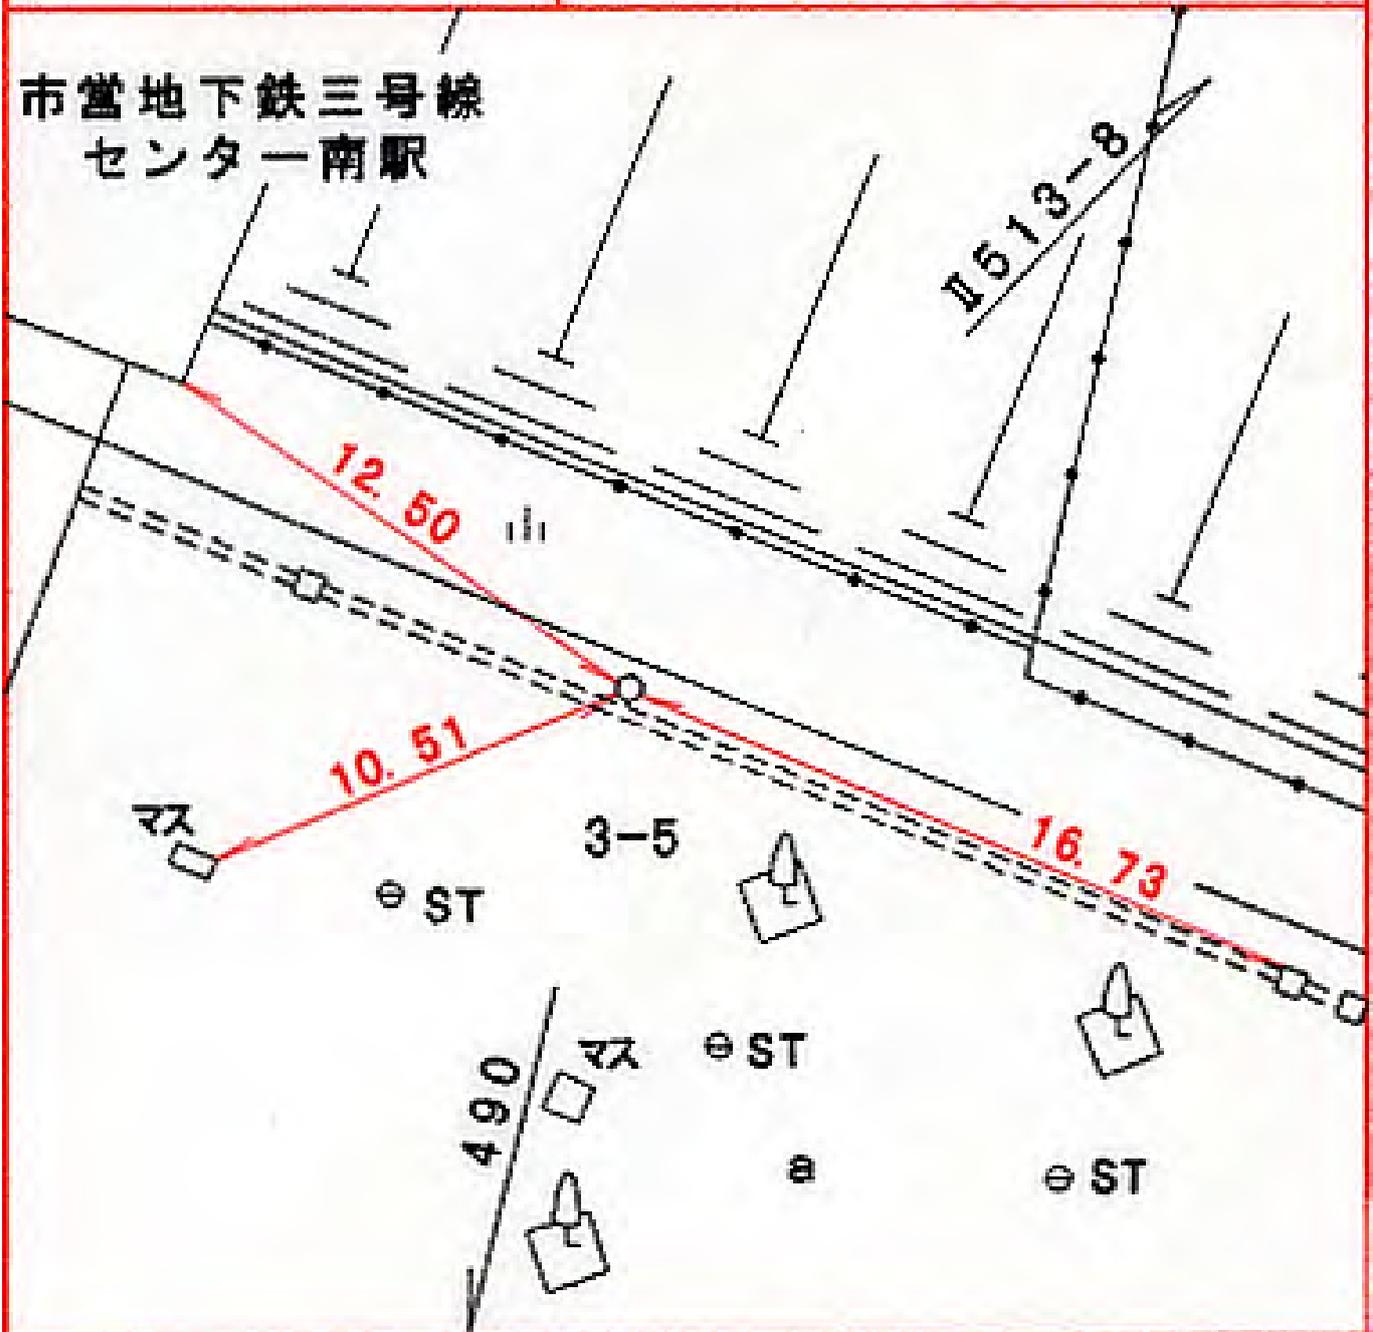

所在地

都筑区牛久保東二丁目一八一五番地先

標識ノ種類

金属標。鋸。木杭

キザミ


点番号

10

線番号

II 513

要 図

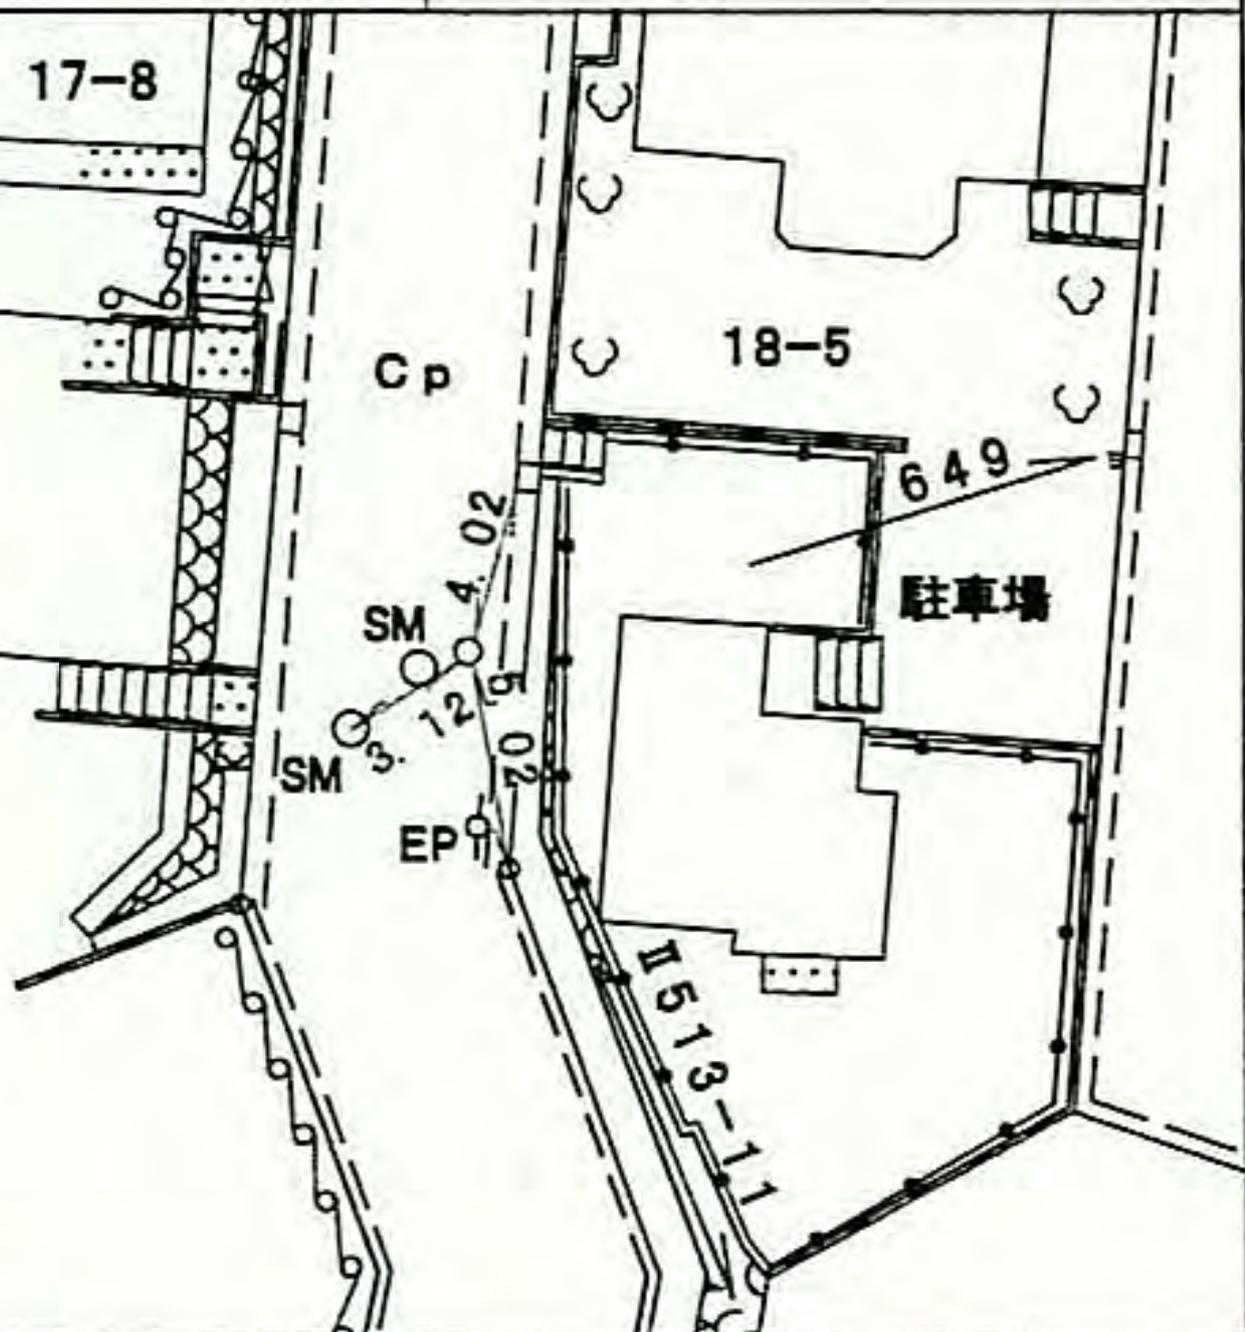

所在地

都筑区大柵町五二一番地先

標識ノ種類

金属標。鋸。木杭

点番号


11

線番号


II 513

要 図

キザミ

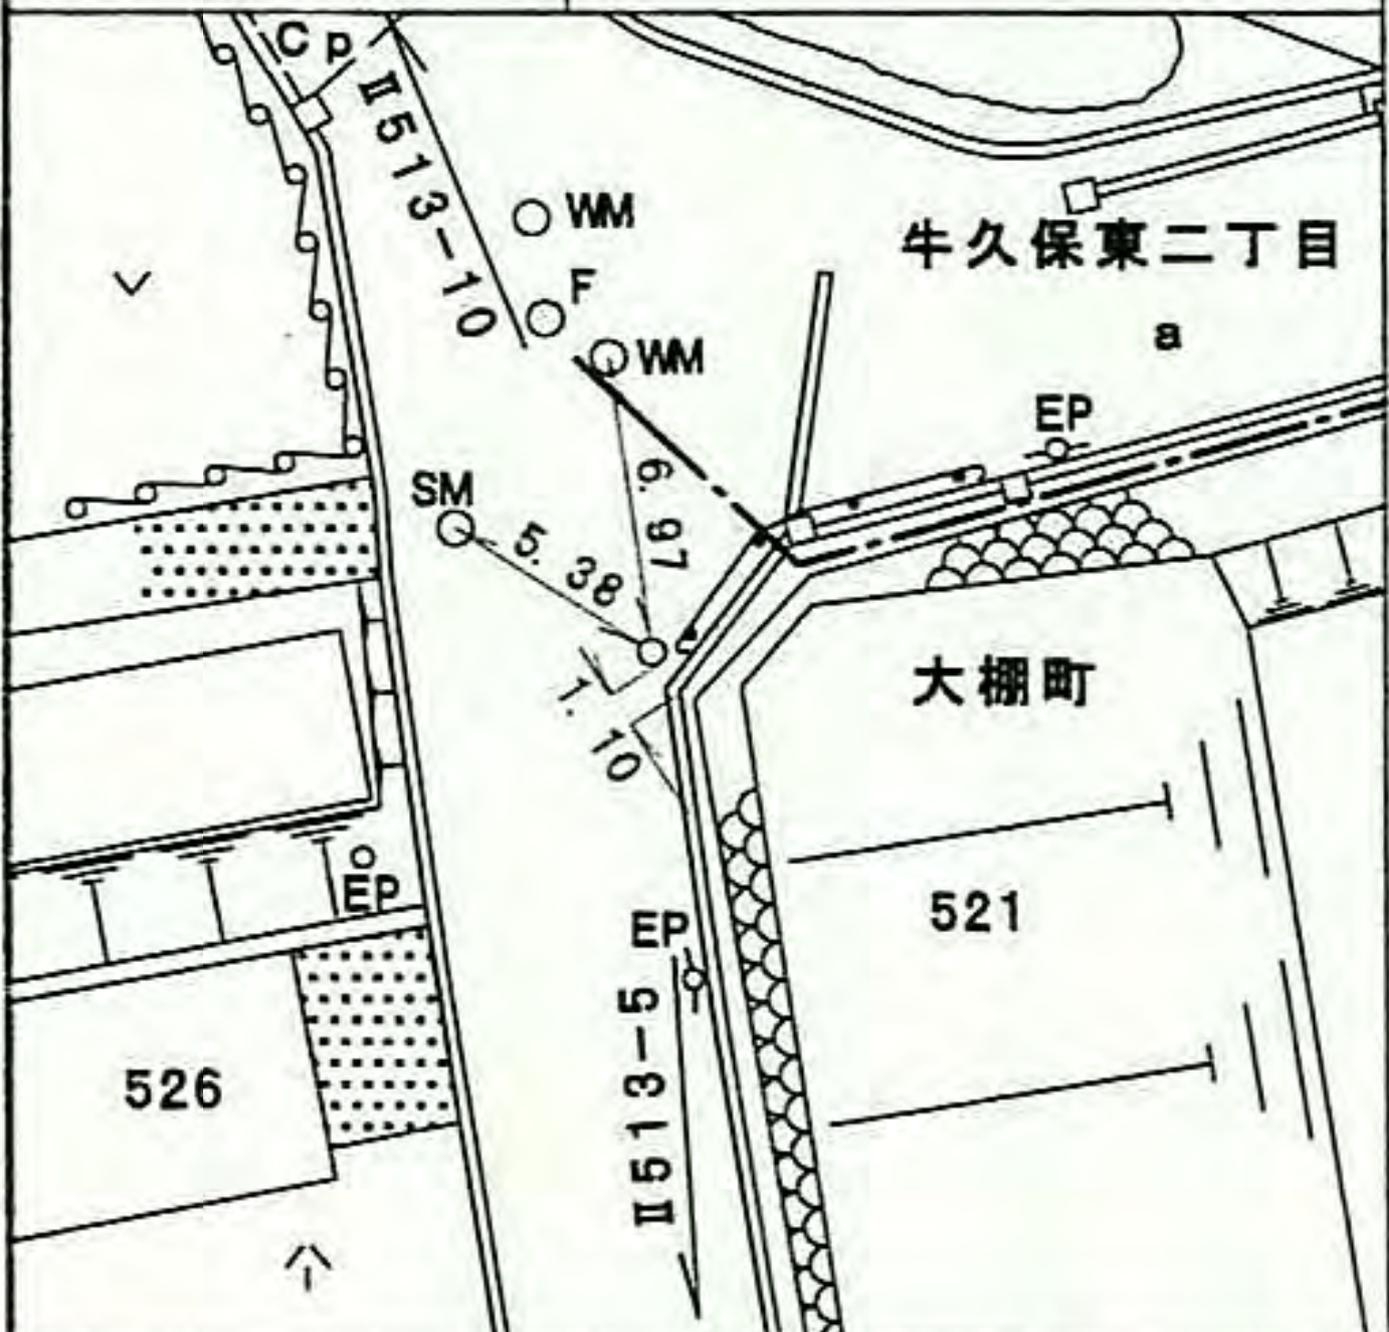

線番号	点番号	標識ノ種類	所在地
II 513	12	金属標 ○ 鋸 ○ 木杭 キザミ	都筑区勝田町六五八番地先
要 図			

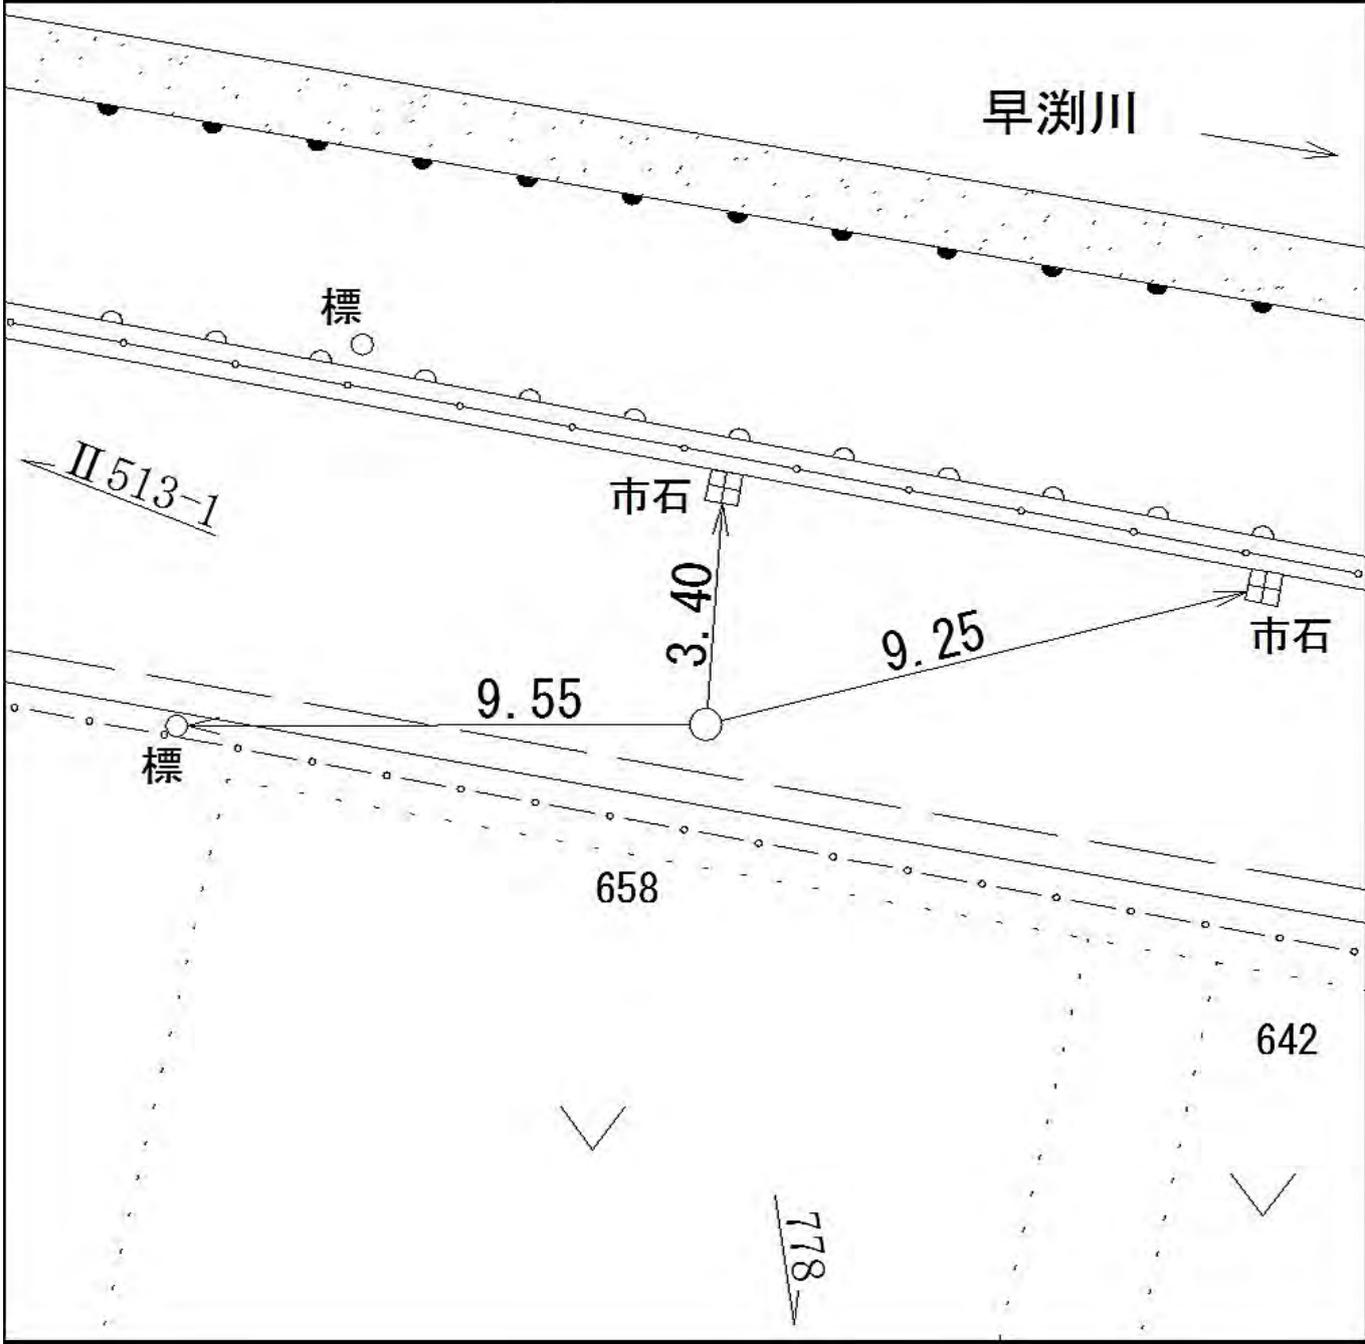

所在地

緑区青砥町三一一―三五番地先

標識ノ種類

金属標。鋏。木杭

点番号


1

線番号

II 514

要 図

キザミ

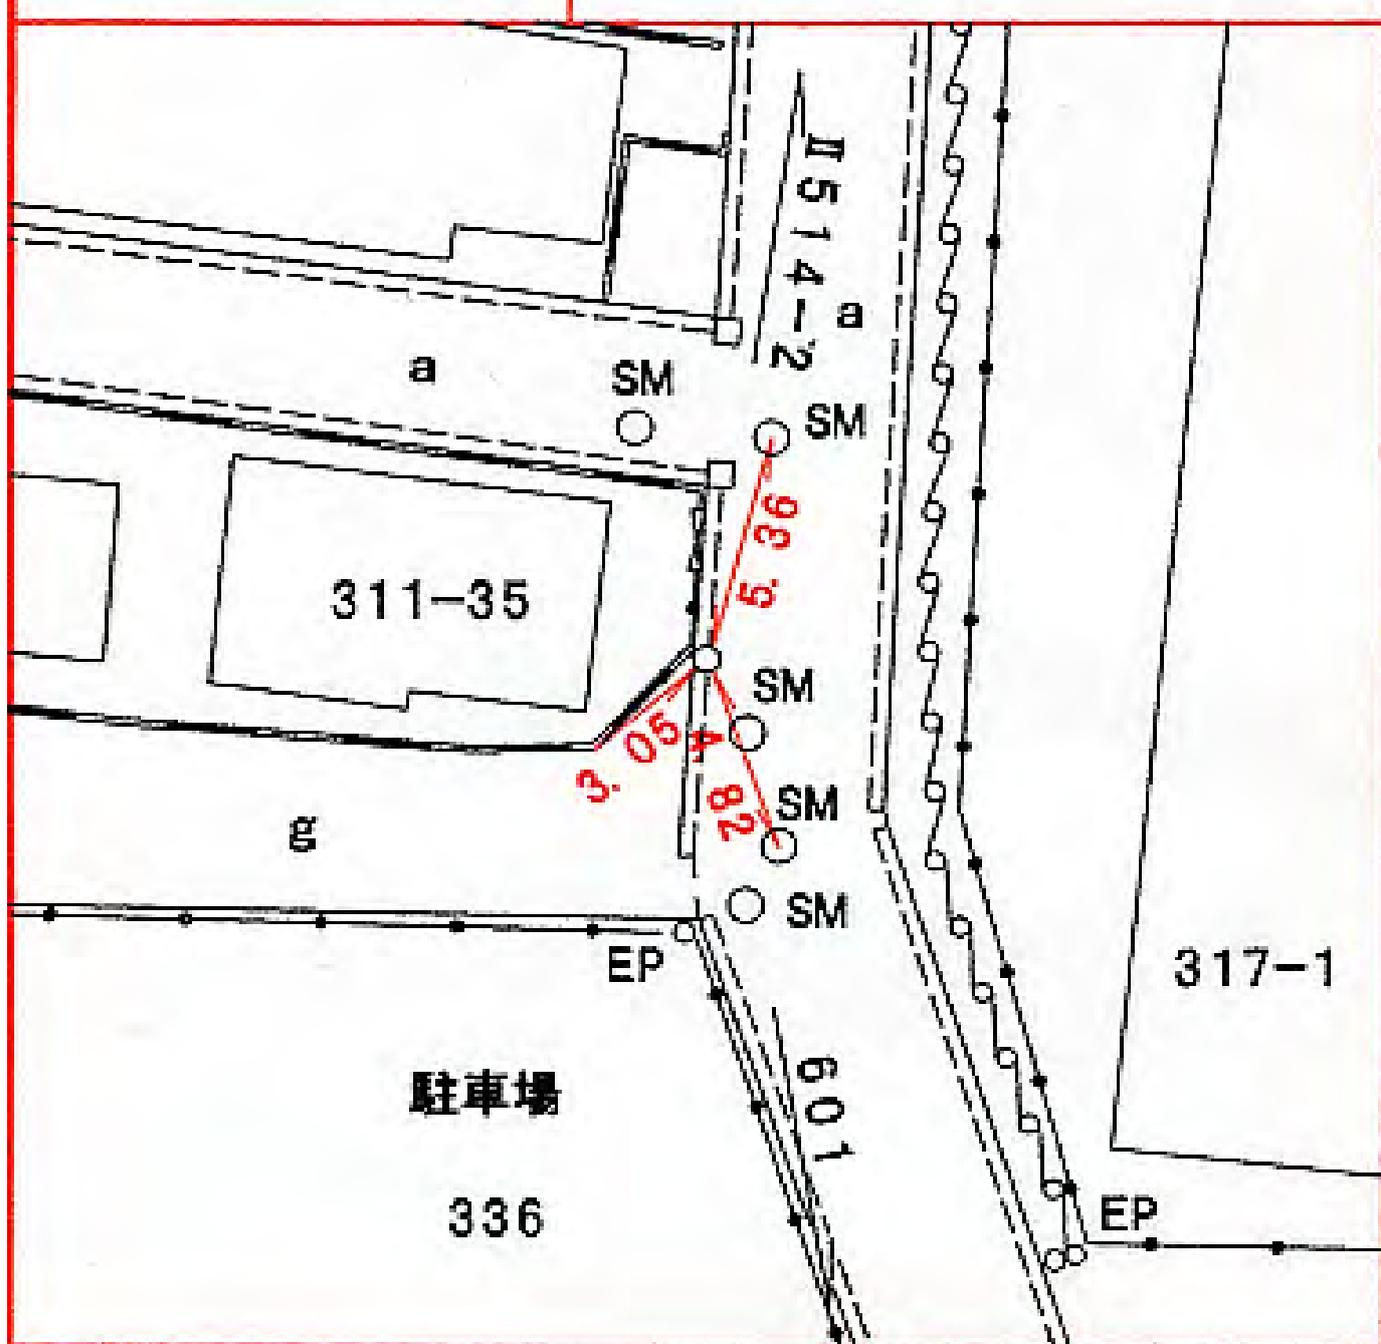

所在地

緑区青砥町三〇七―二番地先

標識ノ種類

金属標。鋌。木杭

点番号


2

線番号

II 514

要 図

キザミ

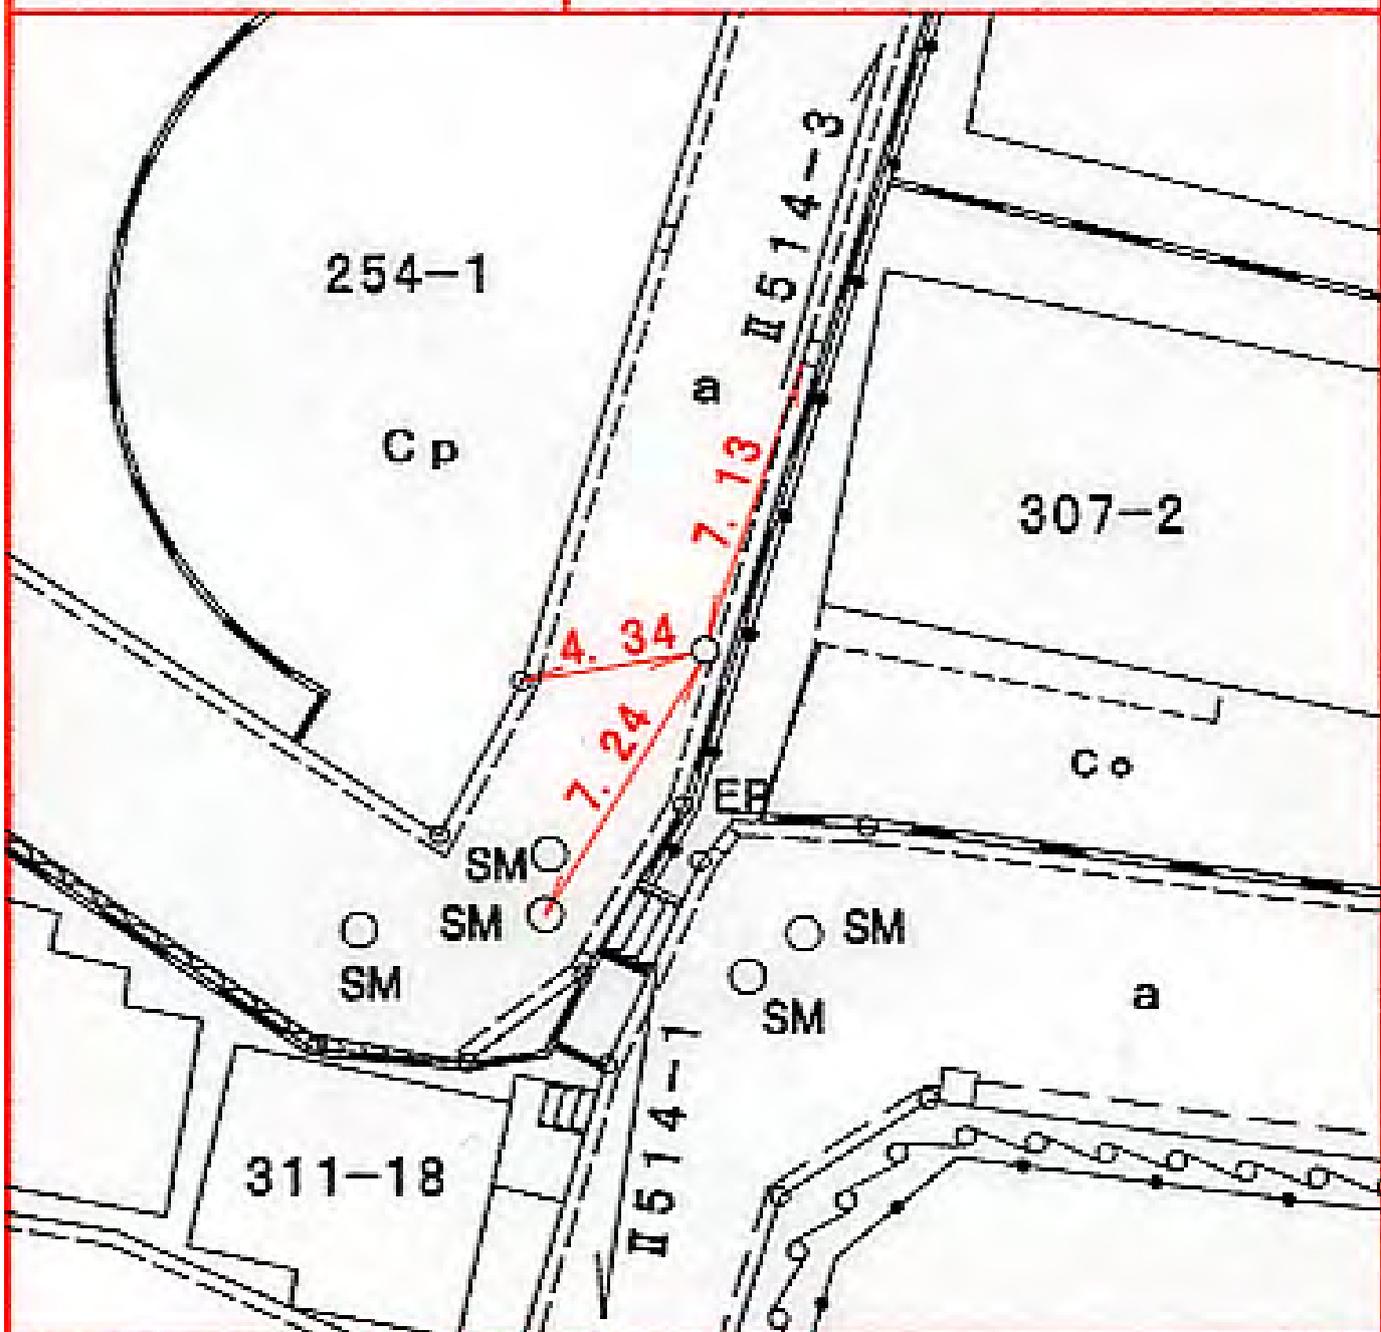

所在地

緑区青砥町三〇二―一 番地先

標識ノ種類

金属標。鋏。木杭

点番号


3

線番号

II 514

キザミ

要 図

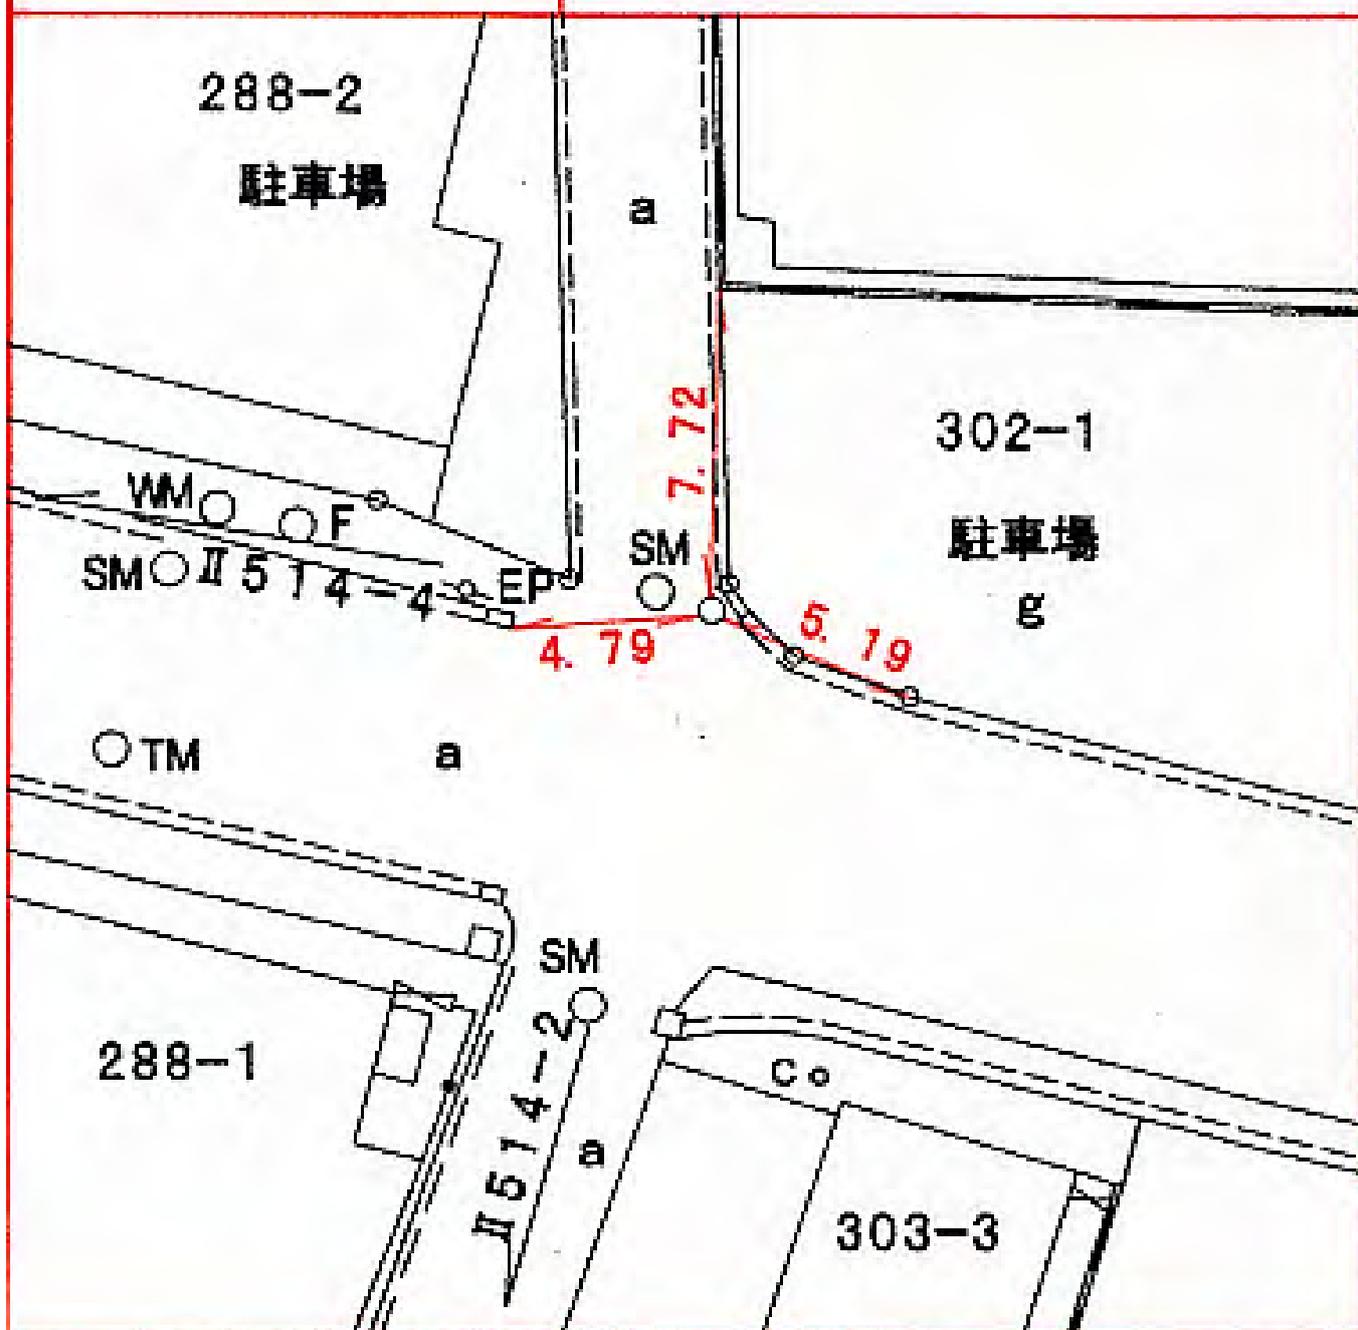

所在地

緑区青砥町一
二二二
一番地先

標識ノ種類

金属標。鋏。木杭

点番号


4

線番号

II 514

キザミ

要 図

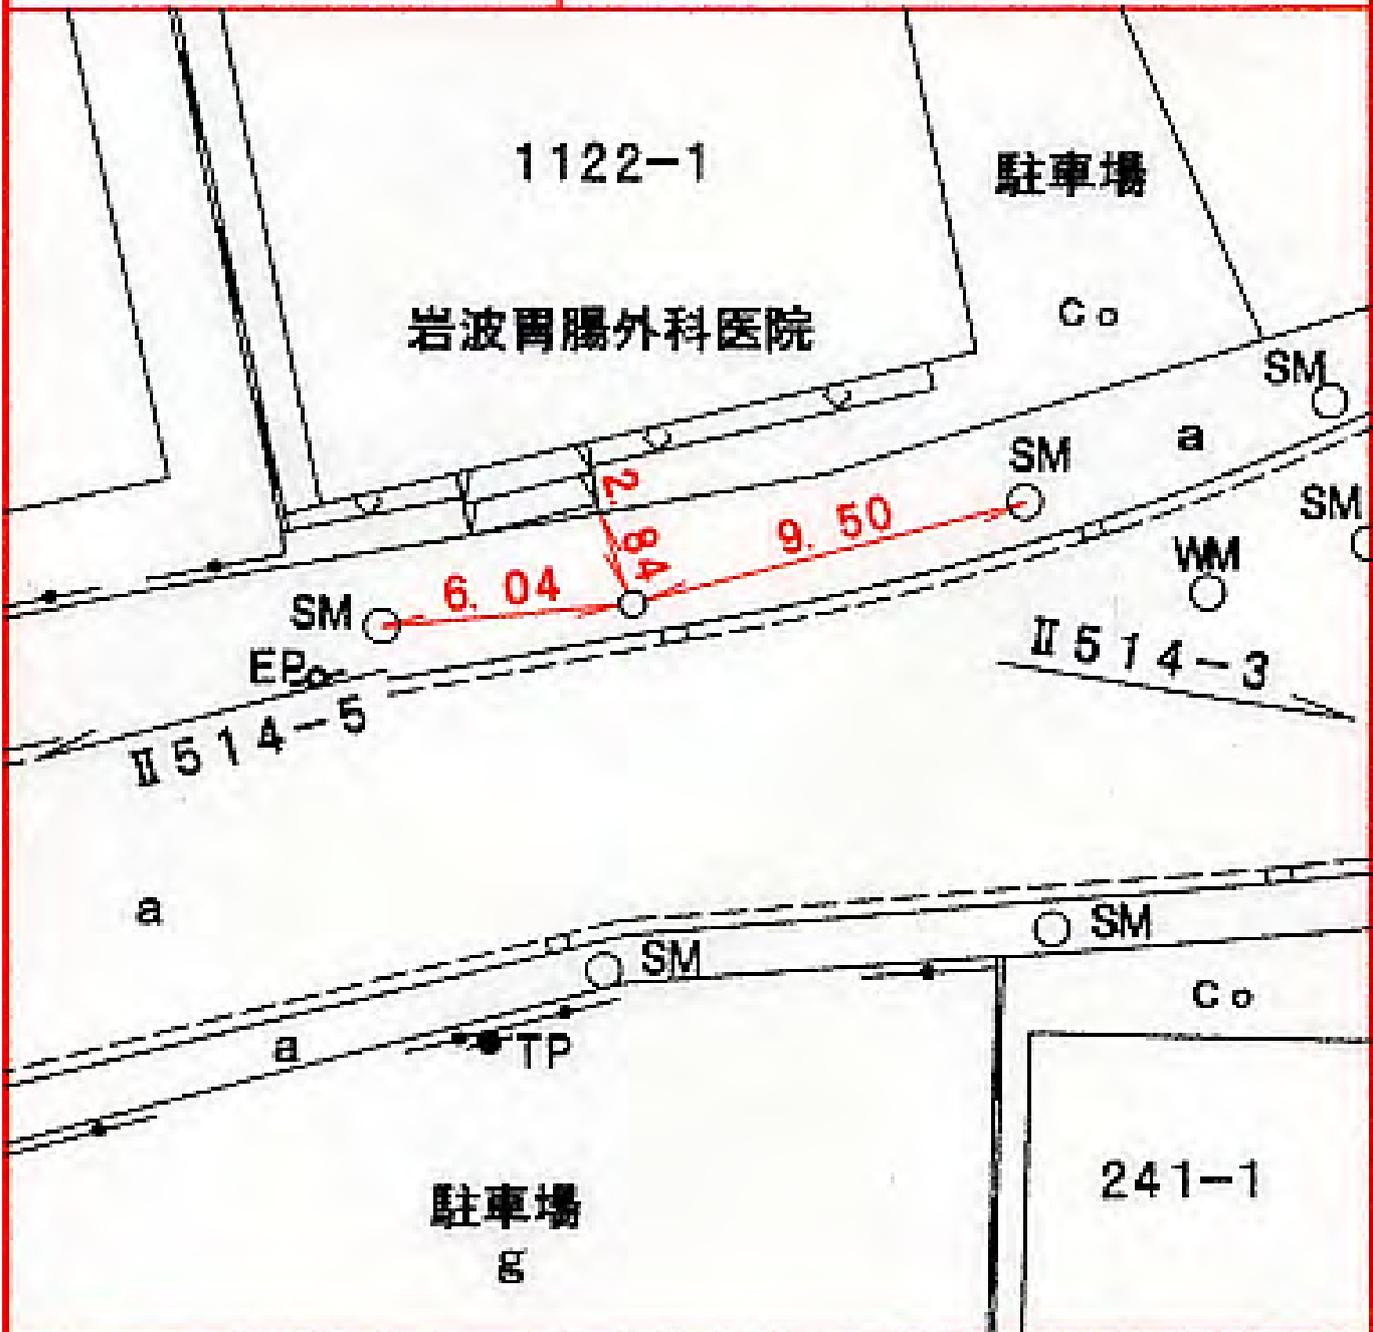

所在地

緑区青砥町一七〇—一 番地先

標識ノ種類

金属標。鋏。木杭

点番号


5

線番号

II 514

キザミ

要 図

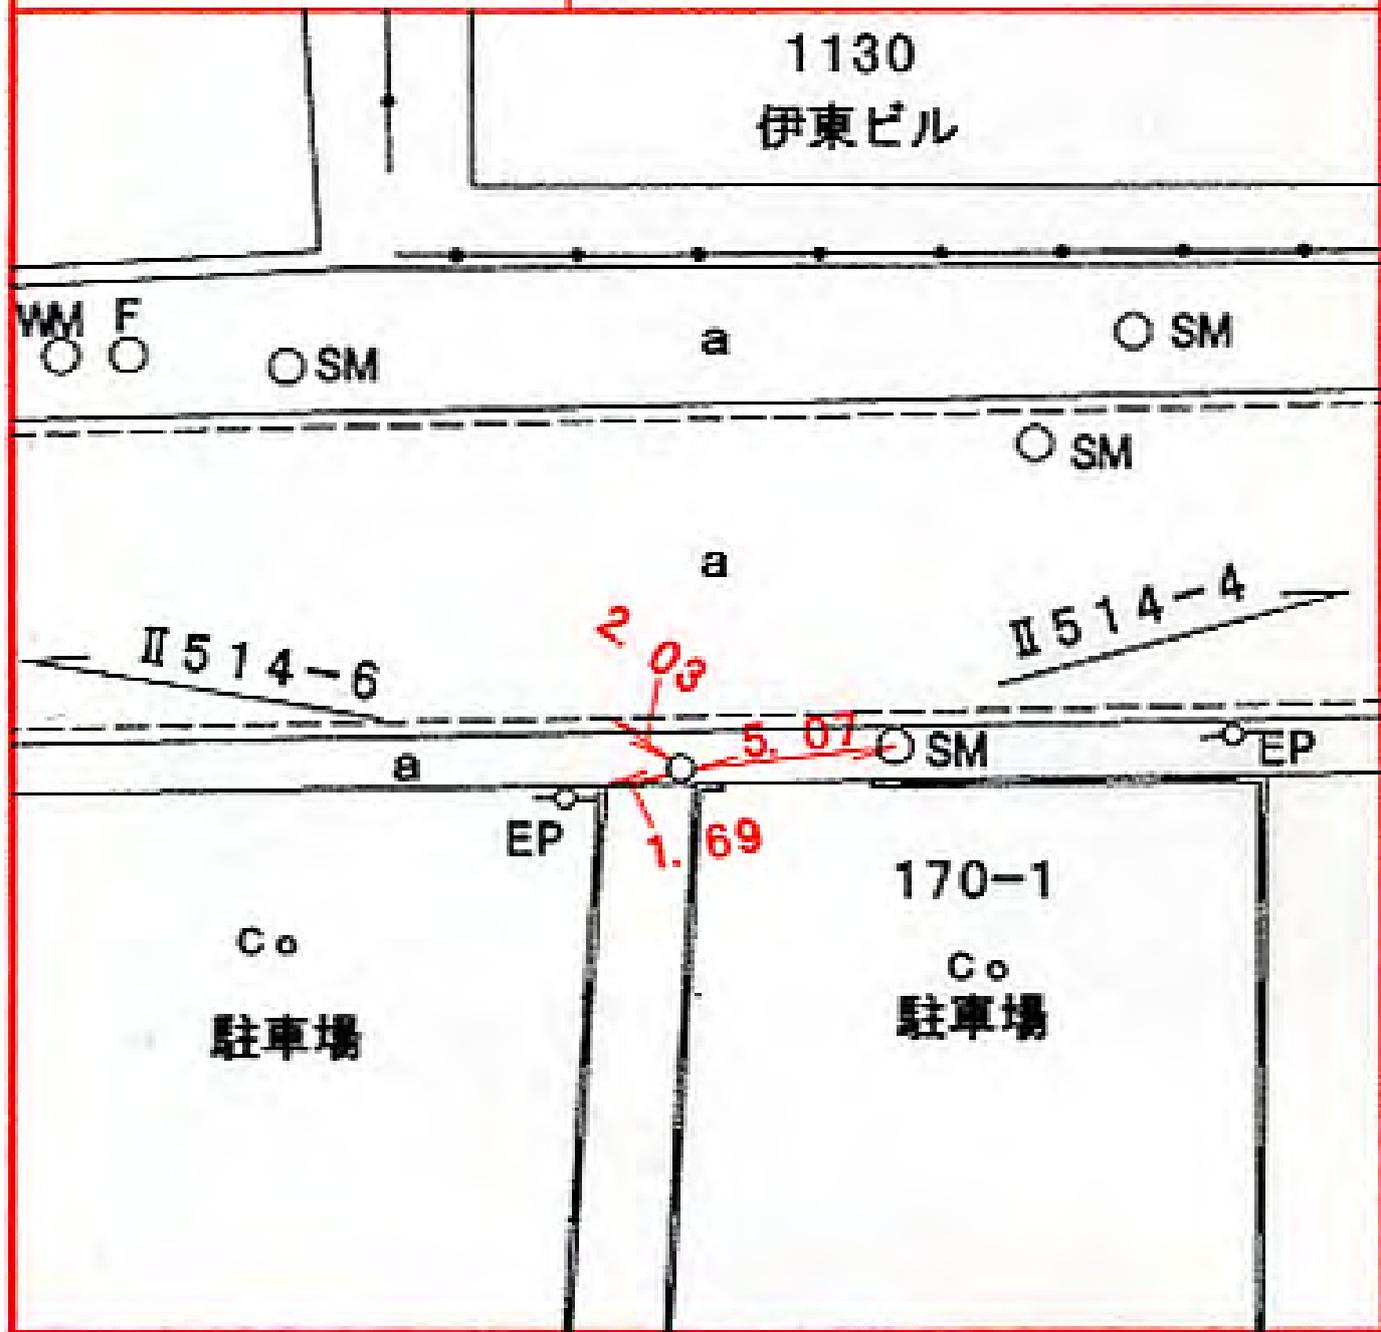

所在地

緑区青砥町一四〇一〇番地先

標識ノ種類

金属標。鋌。木杭

点番号


6

線番号

II 514

キザミ

要 図

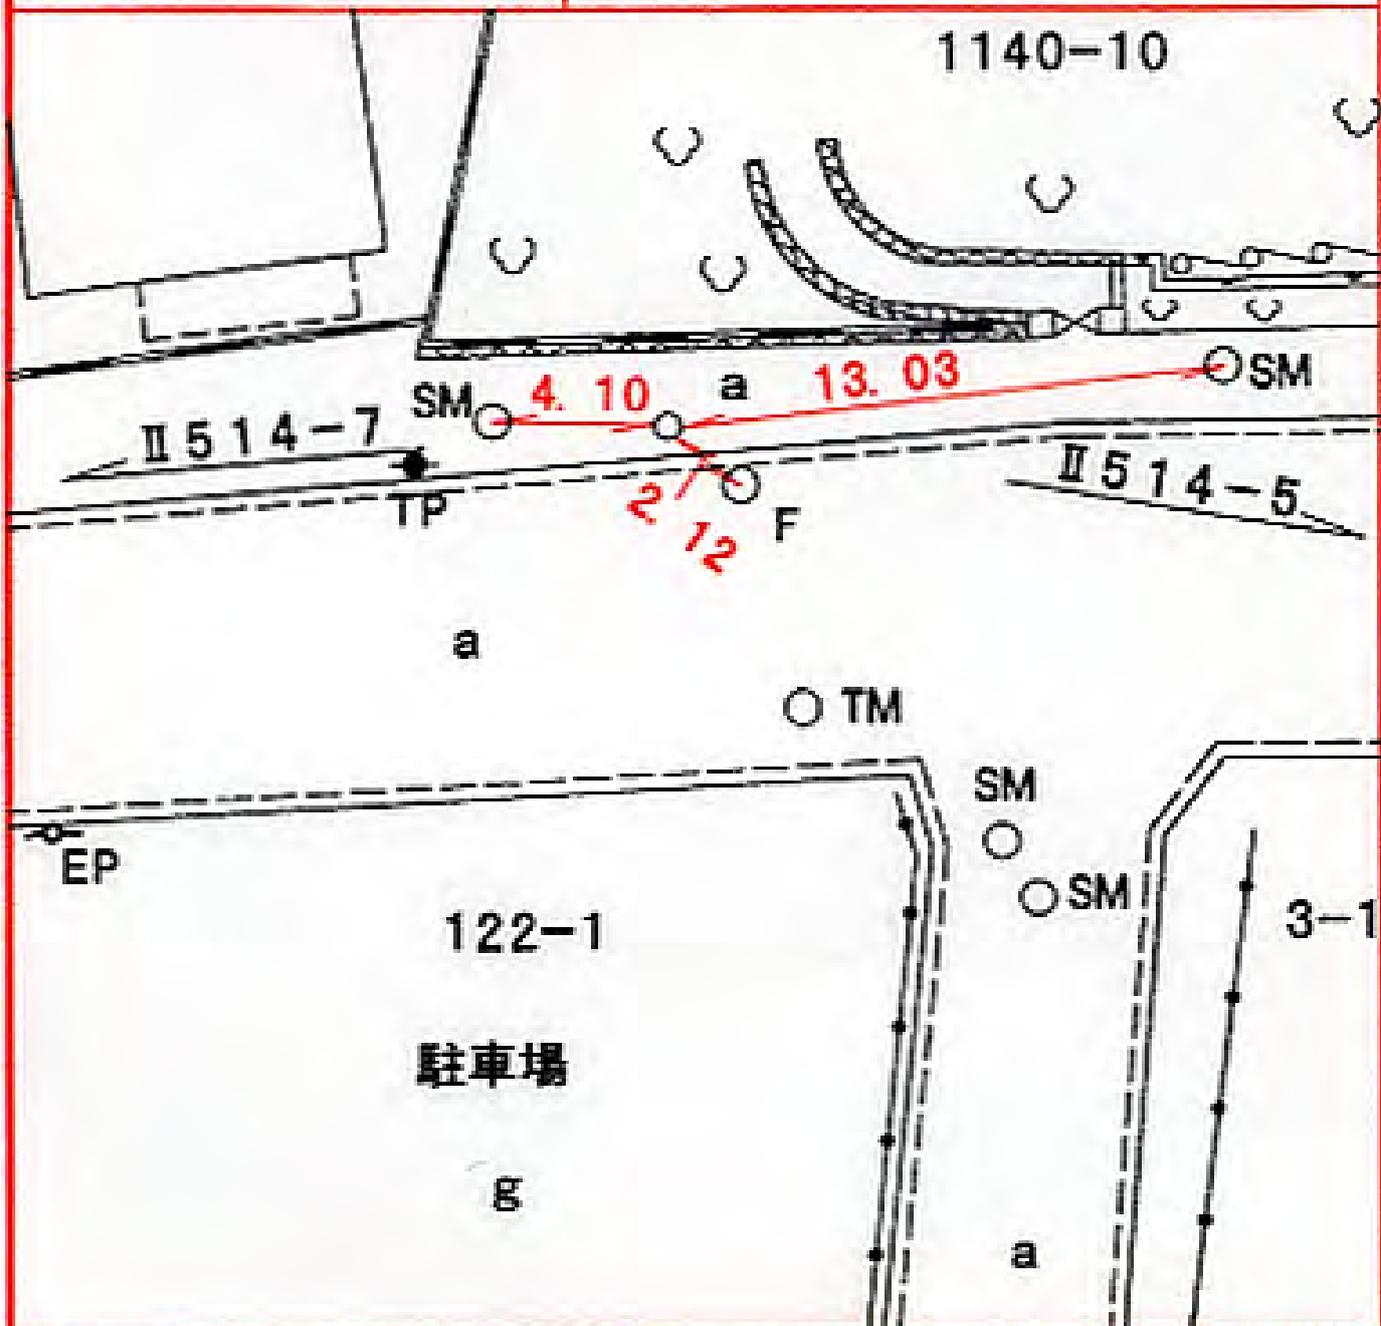

所在地

緑区青砥町二九〇―四番地先 ✓

標識ノ種類

金属標。鋏。木杭

点番号


7

線番号

II 514

キザミ

要 図

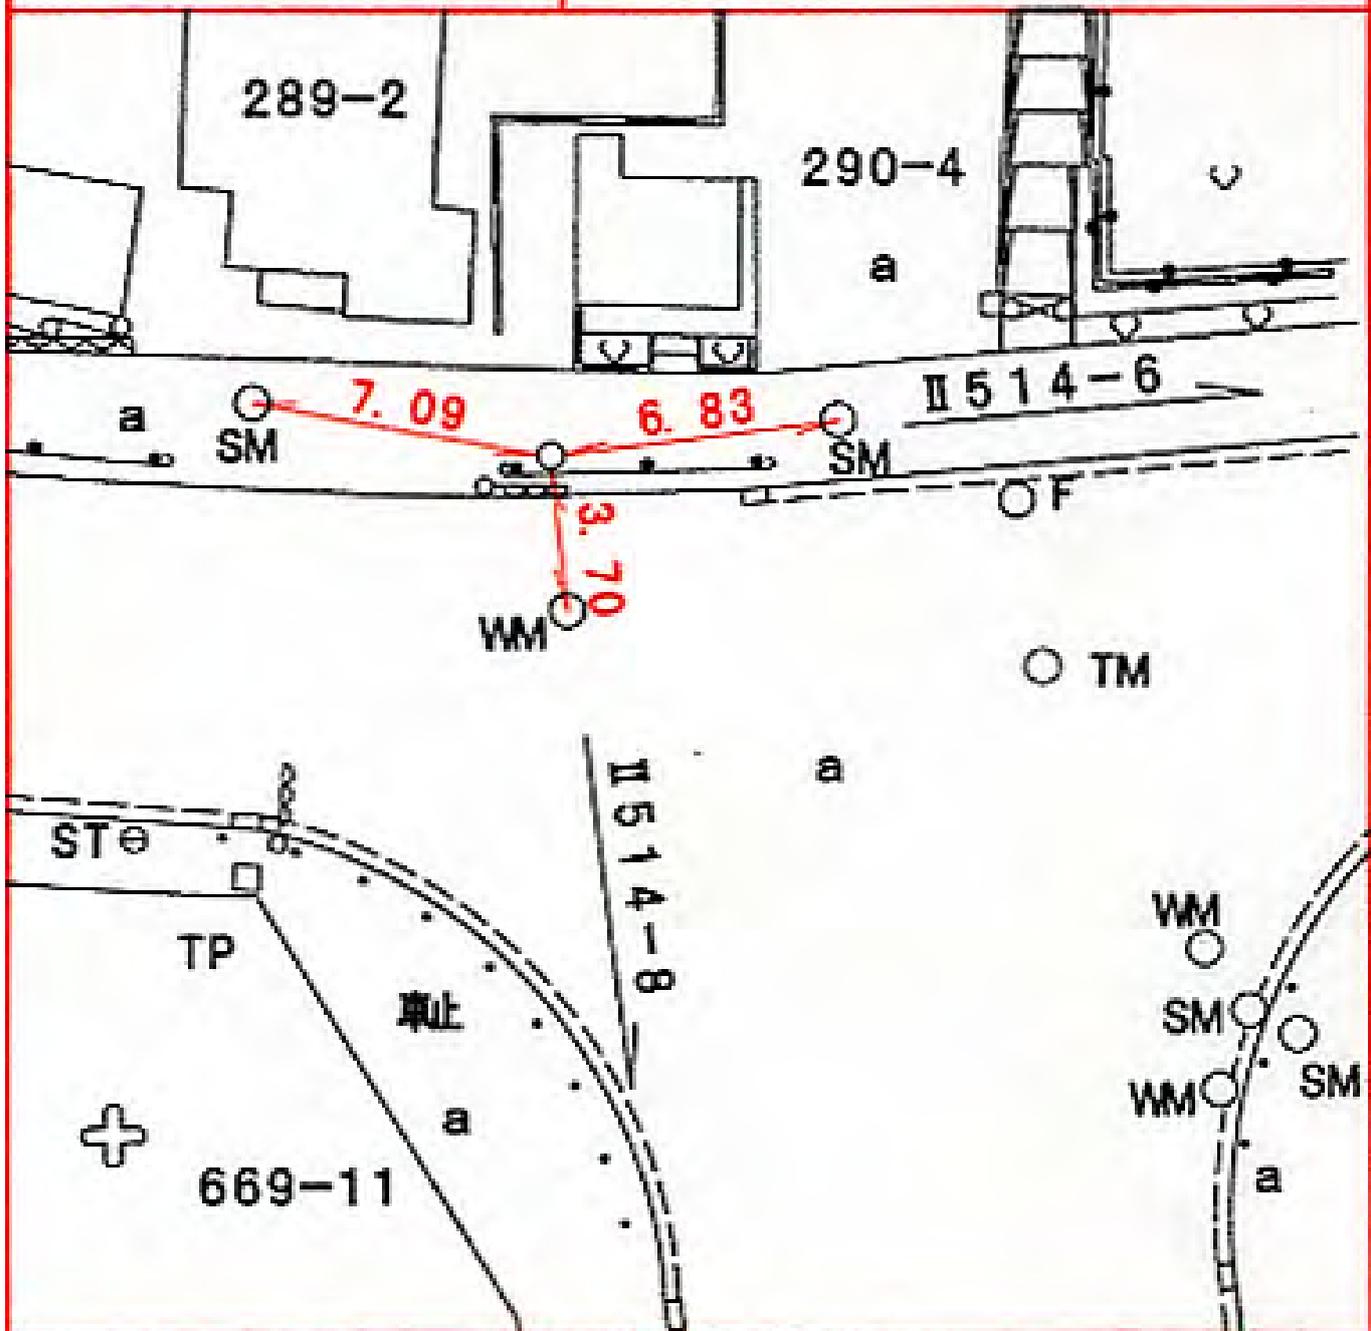

所在地

緑区中山町三二九―一番地先

標識ノ種類

金属標。鋸。木杭

点番号


9

線番号

II 514

キザミ

要 図

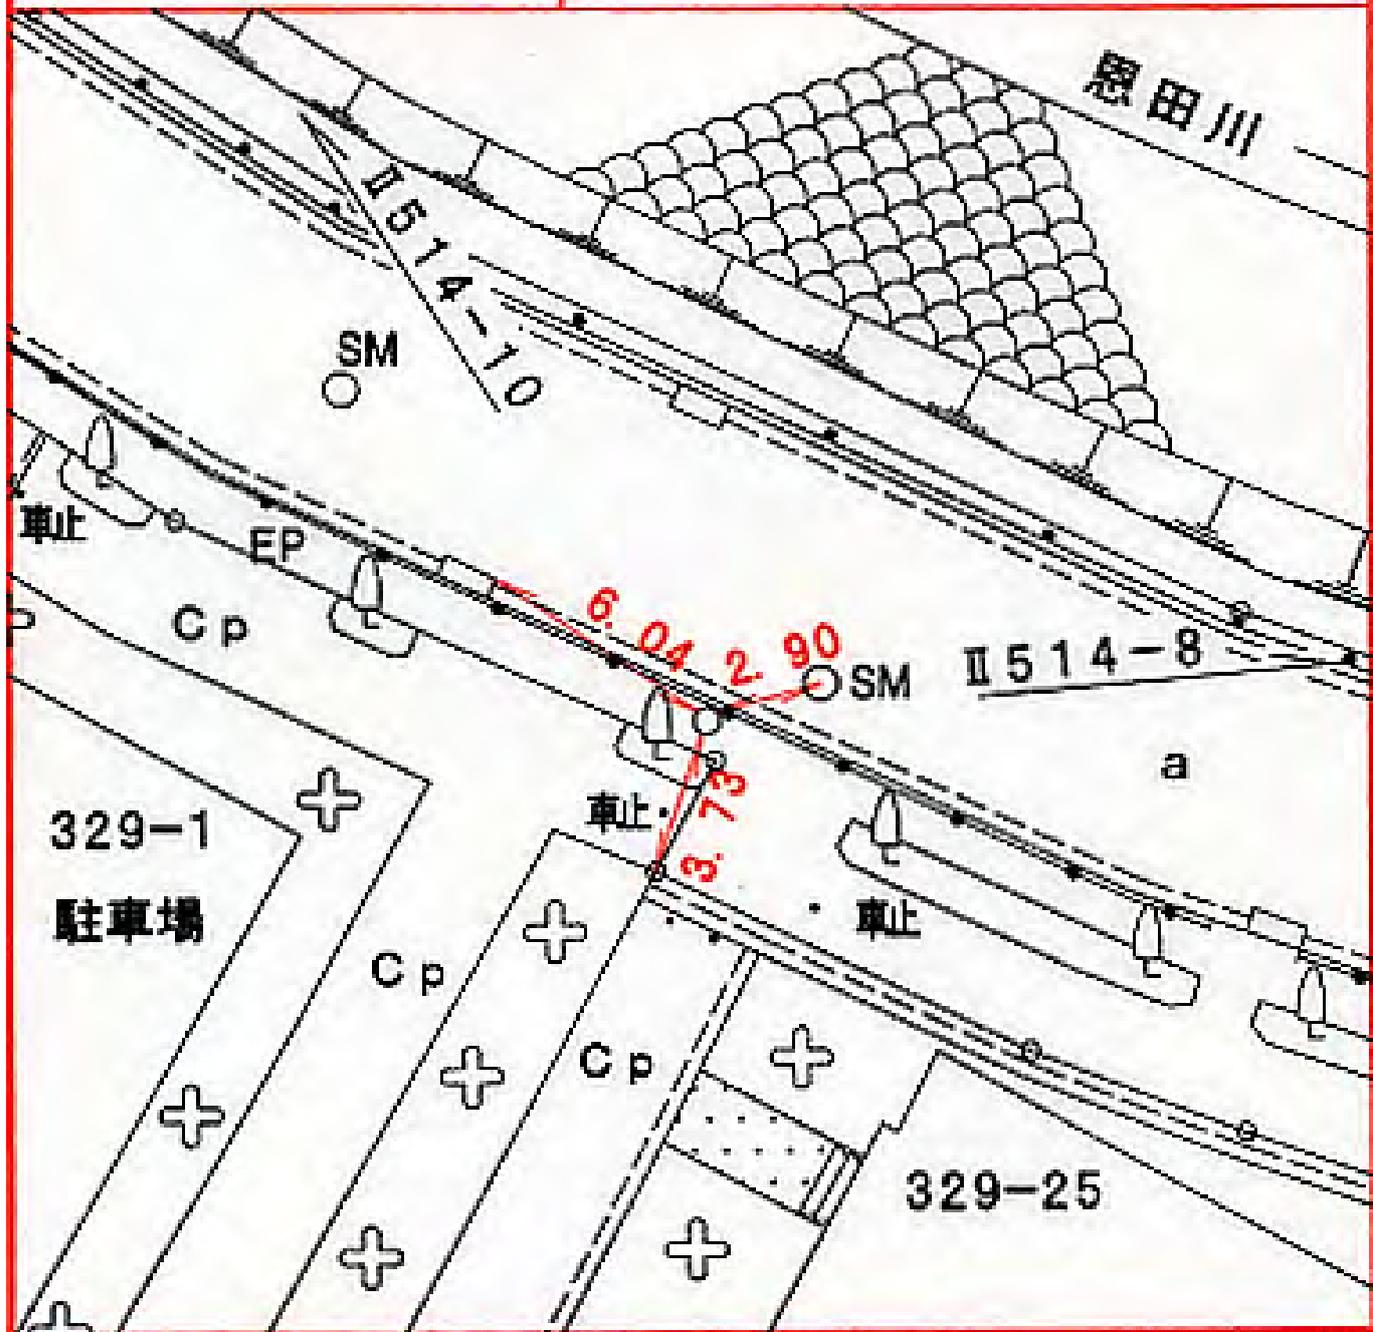

所在地

標識ノ種類

点番号

線番号

緑区中山町一四―一 番地先


金属標。鋏。木杭

10

II 514

キザミ

要 図

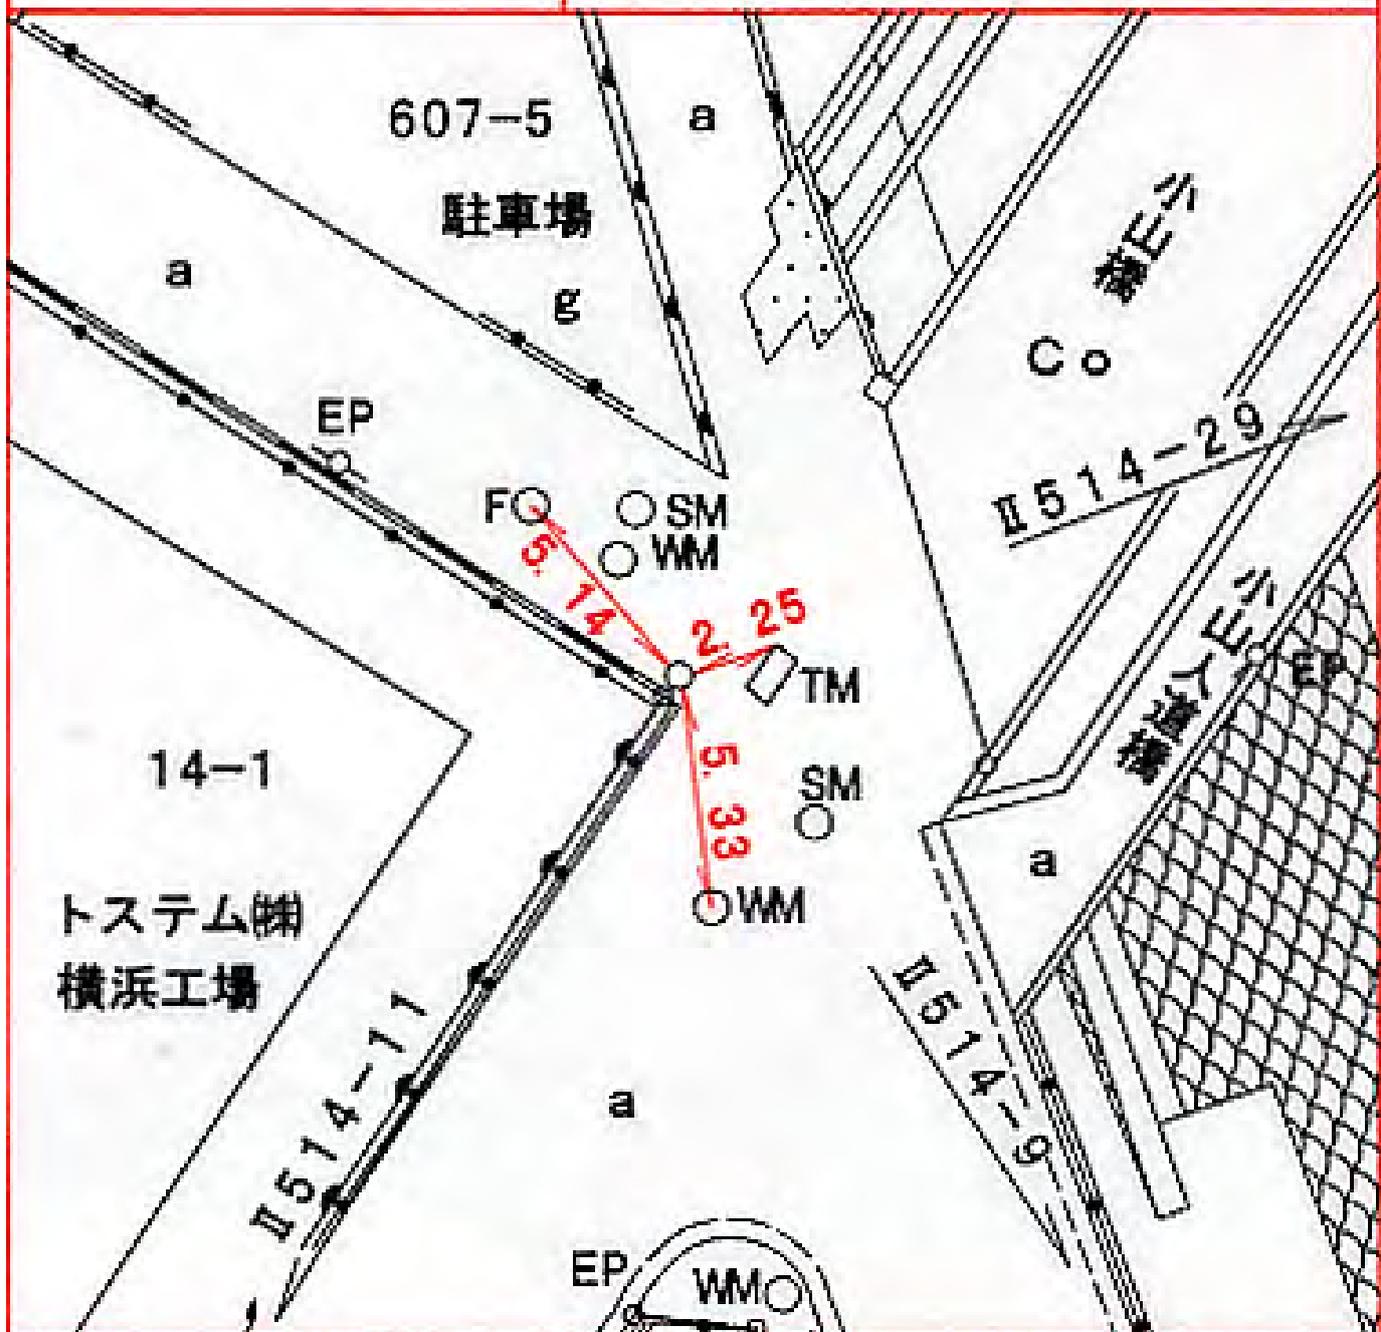

線番号

点番号

標識ノ種類

所在地

II 514


12

金属標。鋸。木杭

緑区三保町二二三七―一番地先

要 図

キザミ

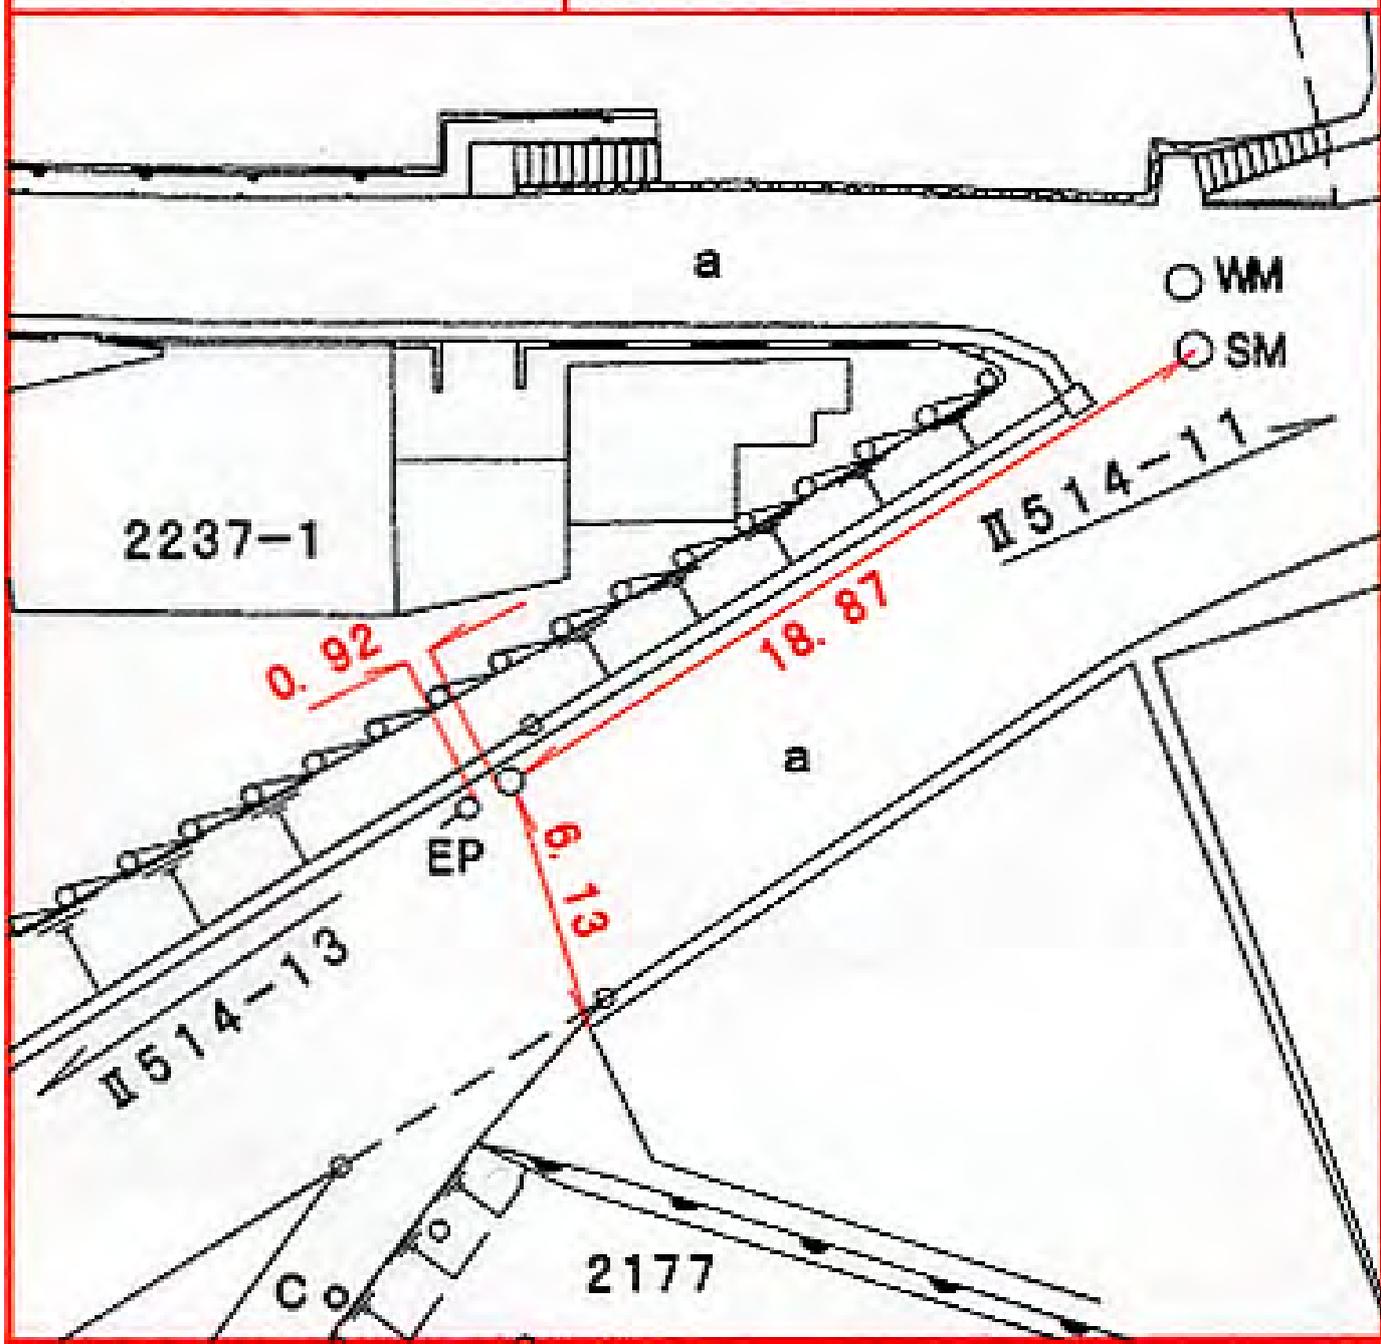

所在地

緑区三保町二二七八―三番地先 ✓

標識ノ種類

金属標。鋌。木杭

キザミ


点番号

13

線番号

II 514

要 図

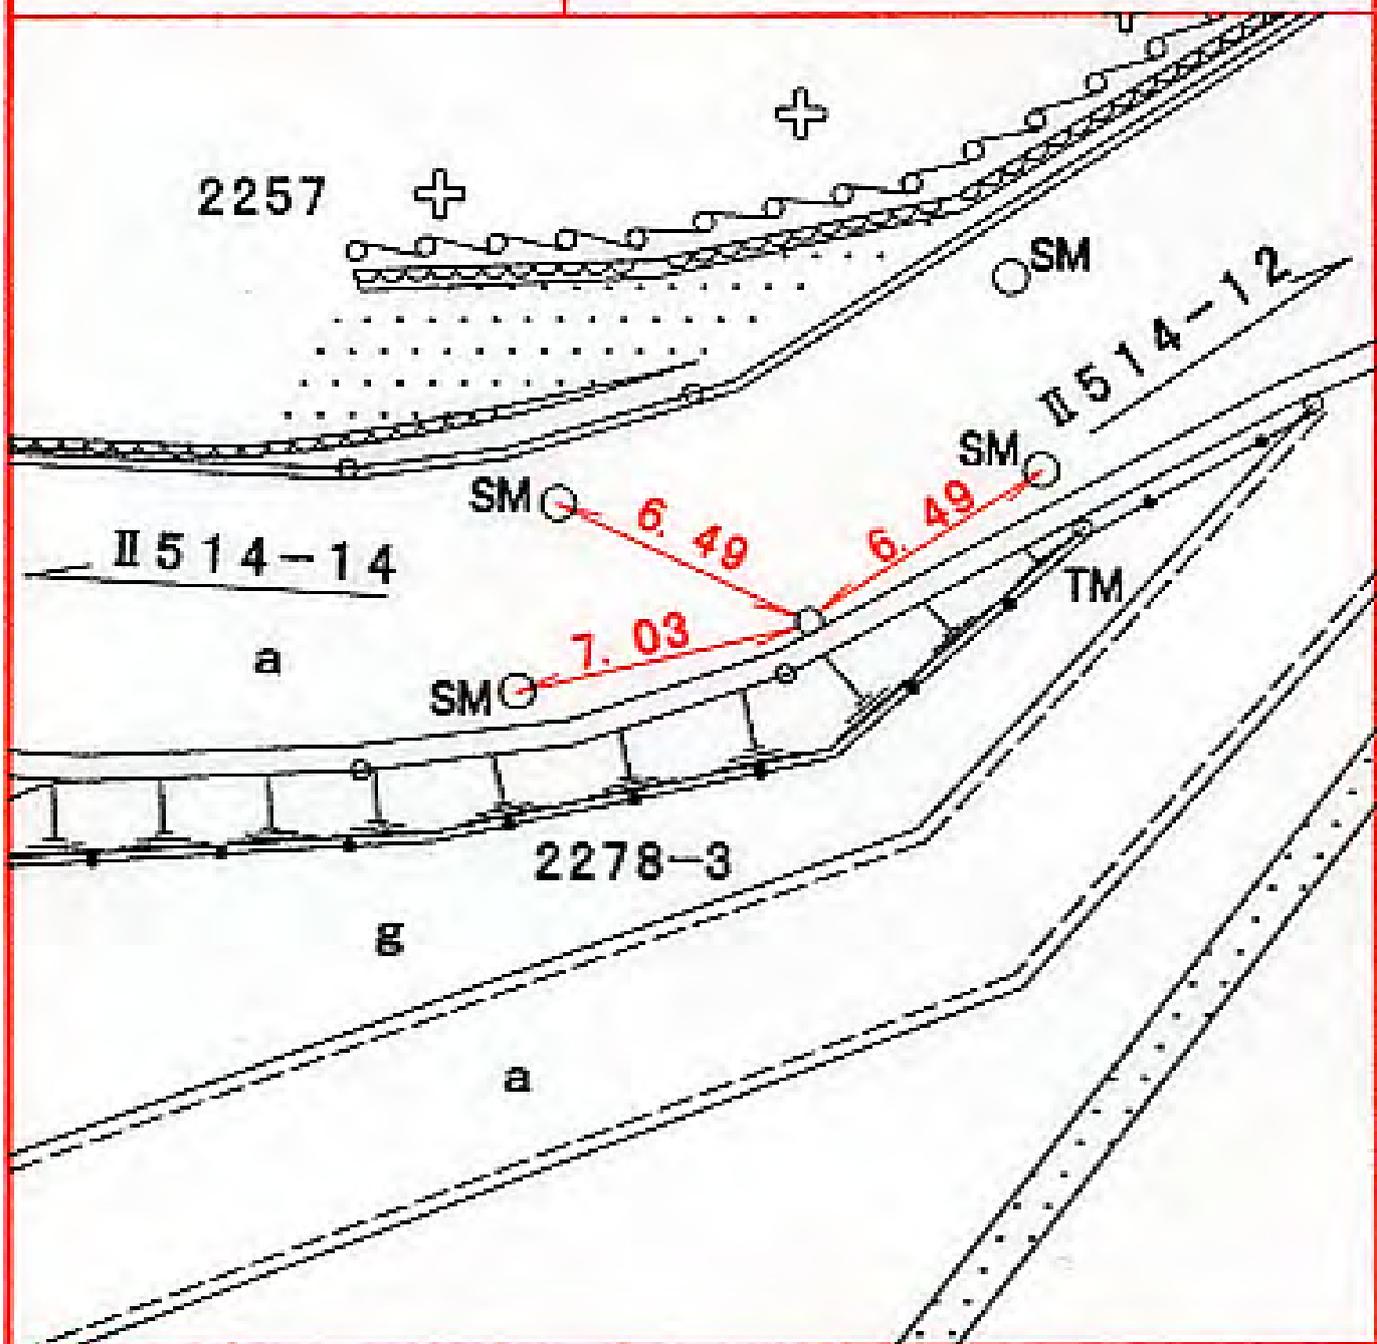

所在地

緑区三保町二三八一—一〇番地先

標識ノ種類

金属標。鋌。木杭

点番号


14

線番号

II 514

キザミ

要 図

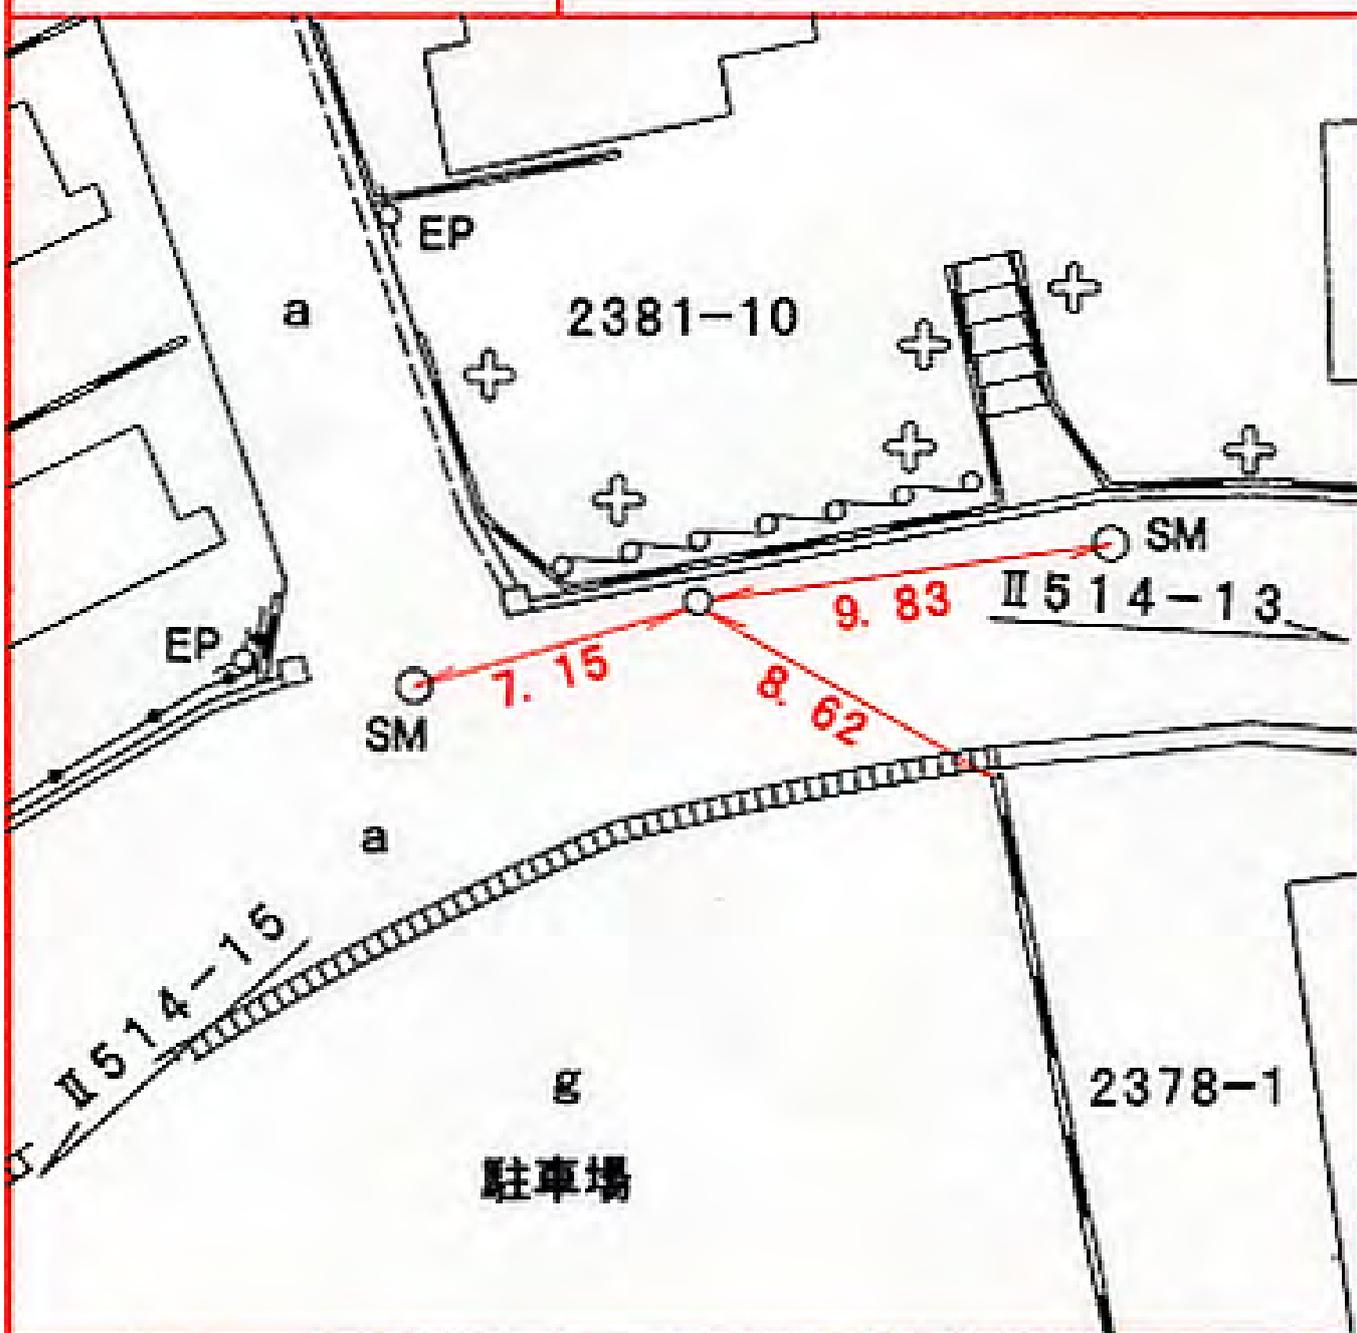

所在地

緑区三保町二三六九一一〇番地先

標識ノ種類

金属標。鋳。木杭

キザミ


点番号

15

線番号

II 514

要 図

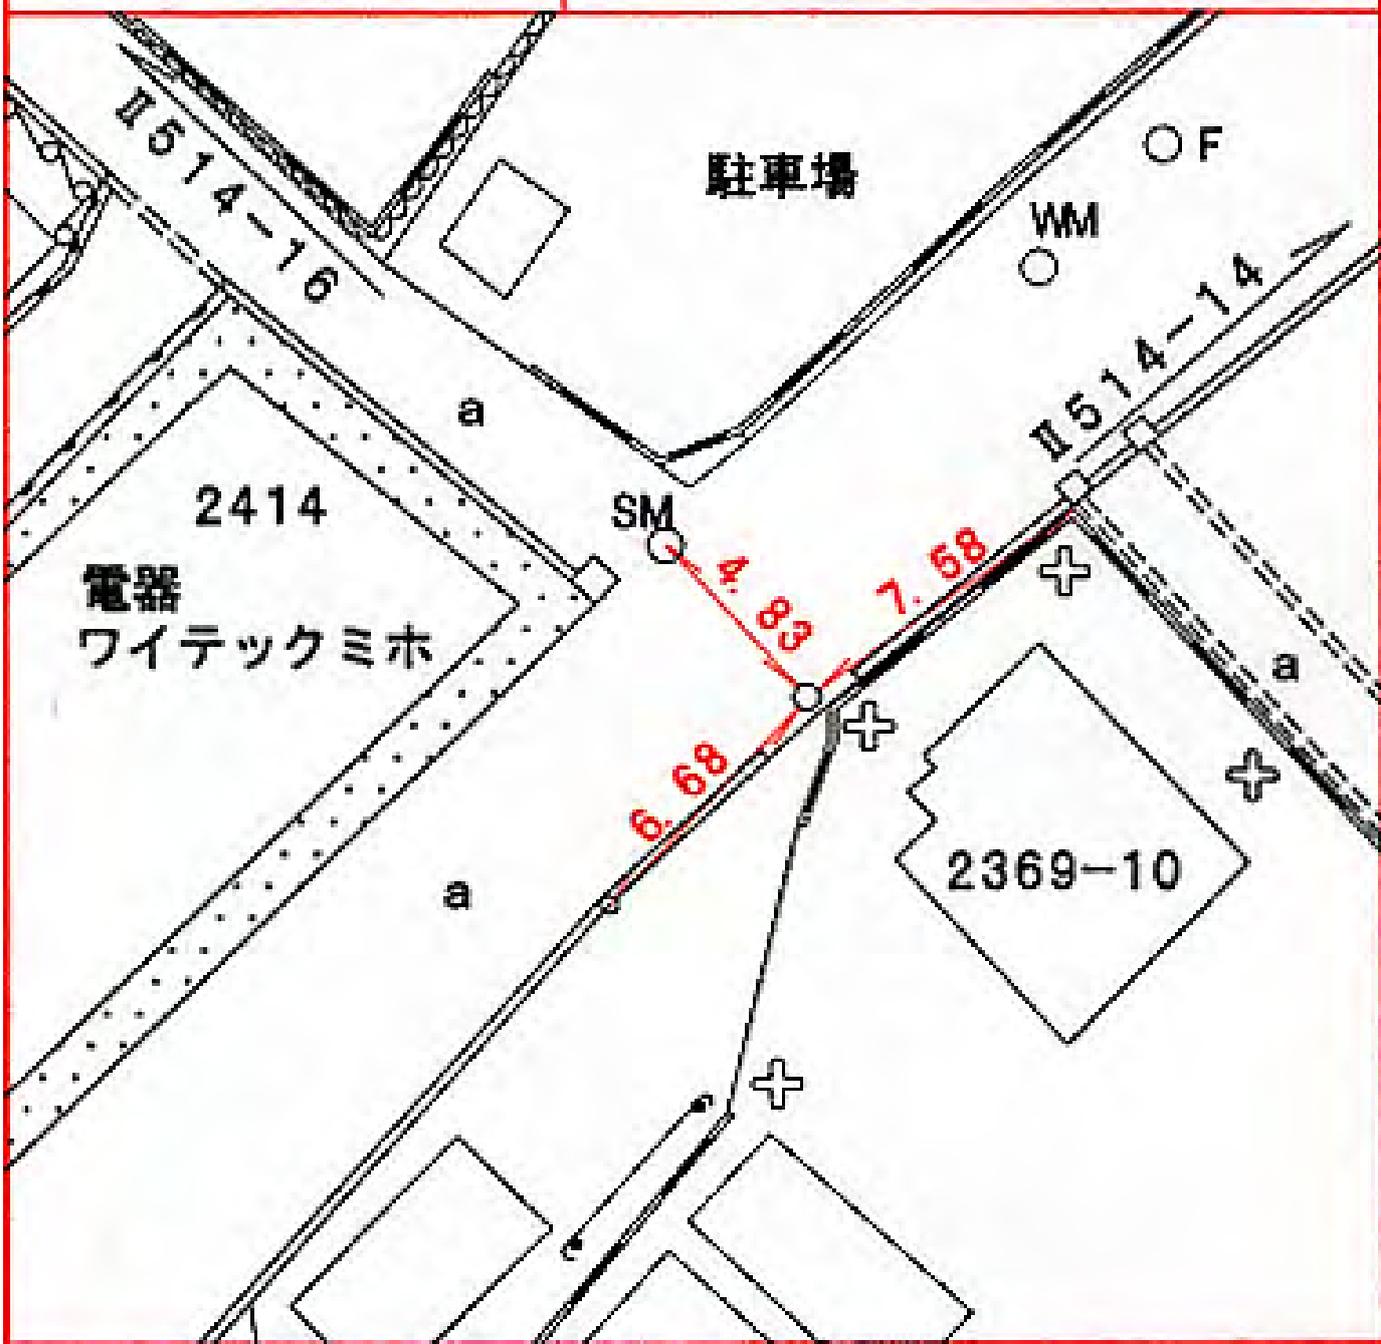

所在地

緑区三保町二四一二―三番地先

標識ノ種類

金属標。鋏。木杭

点番号

16

線番号

II 514

要 図

キザミ



所在地

緑区三保町二四一二―二番地先

標識ノ種類

金属標。鋏。木杭

点番号


17

線番号

Ⅱ 514

キザミ

要 図

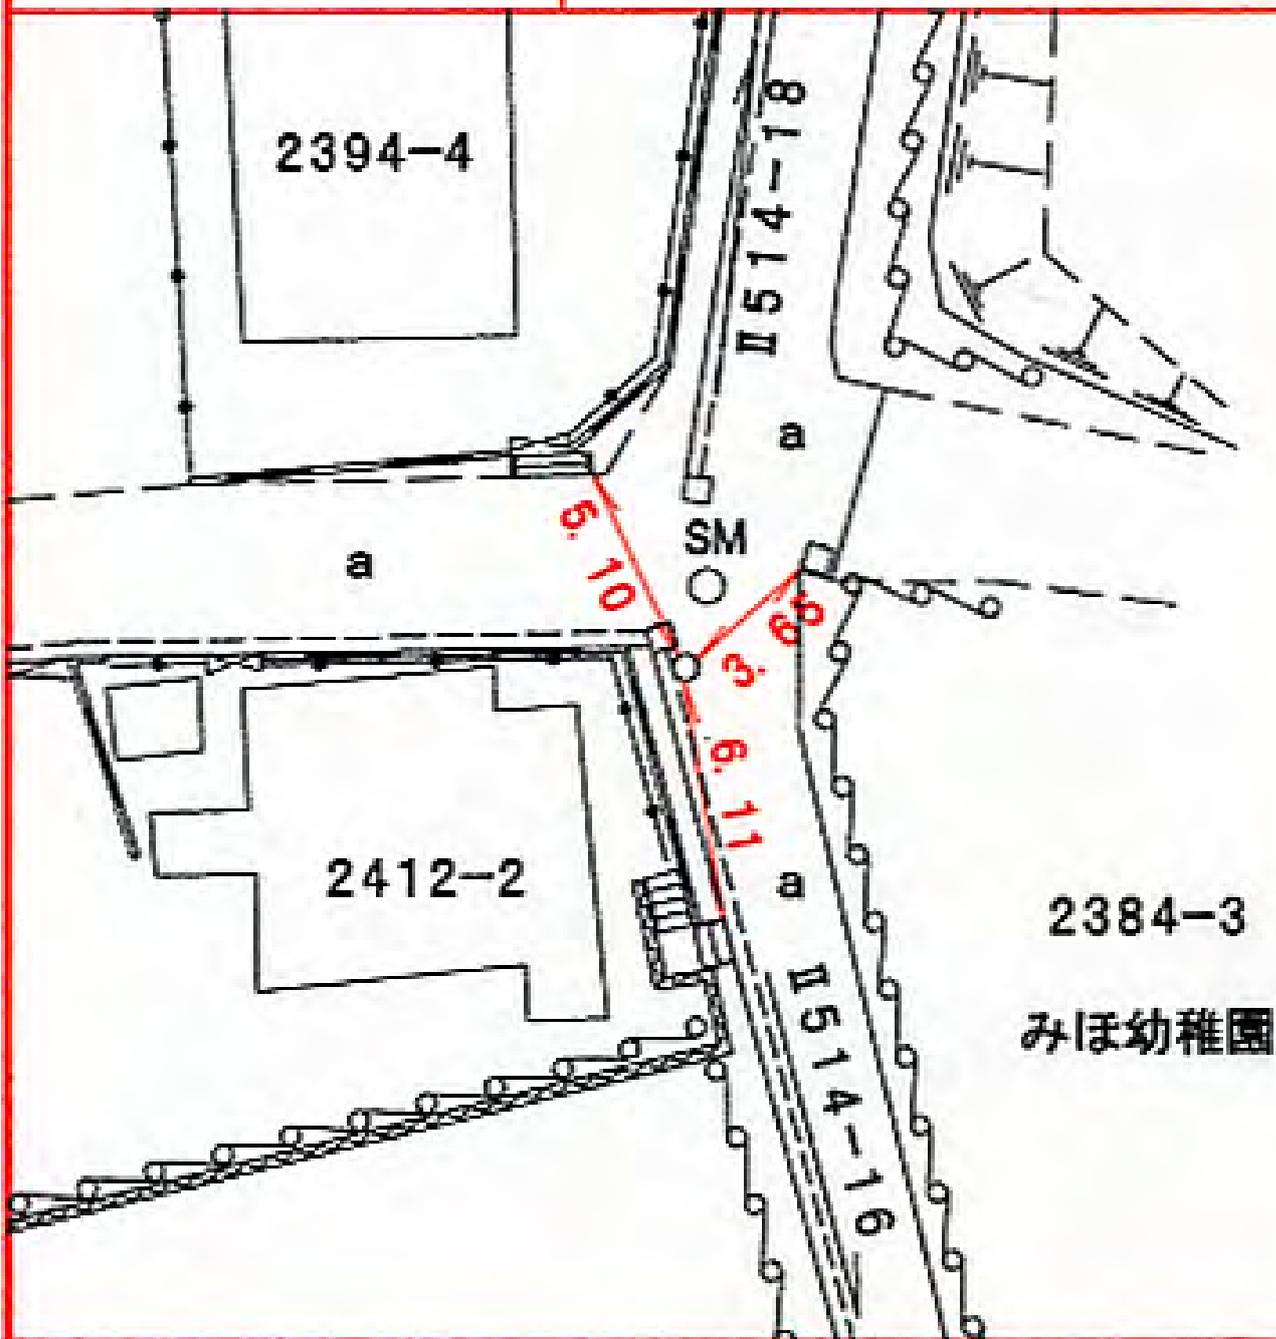

所在地

緑区三保町一九一四―二番地先

標識ノ種類

金属標。鋏。木杭

キザミ


点番号

18

線番号

II 514

要 図

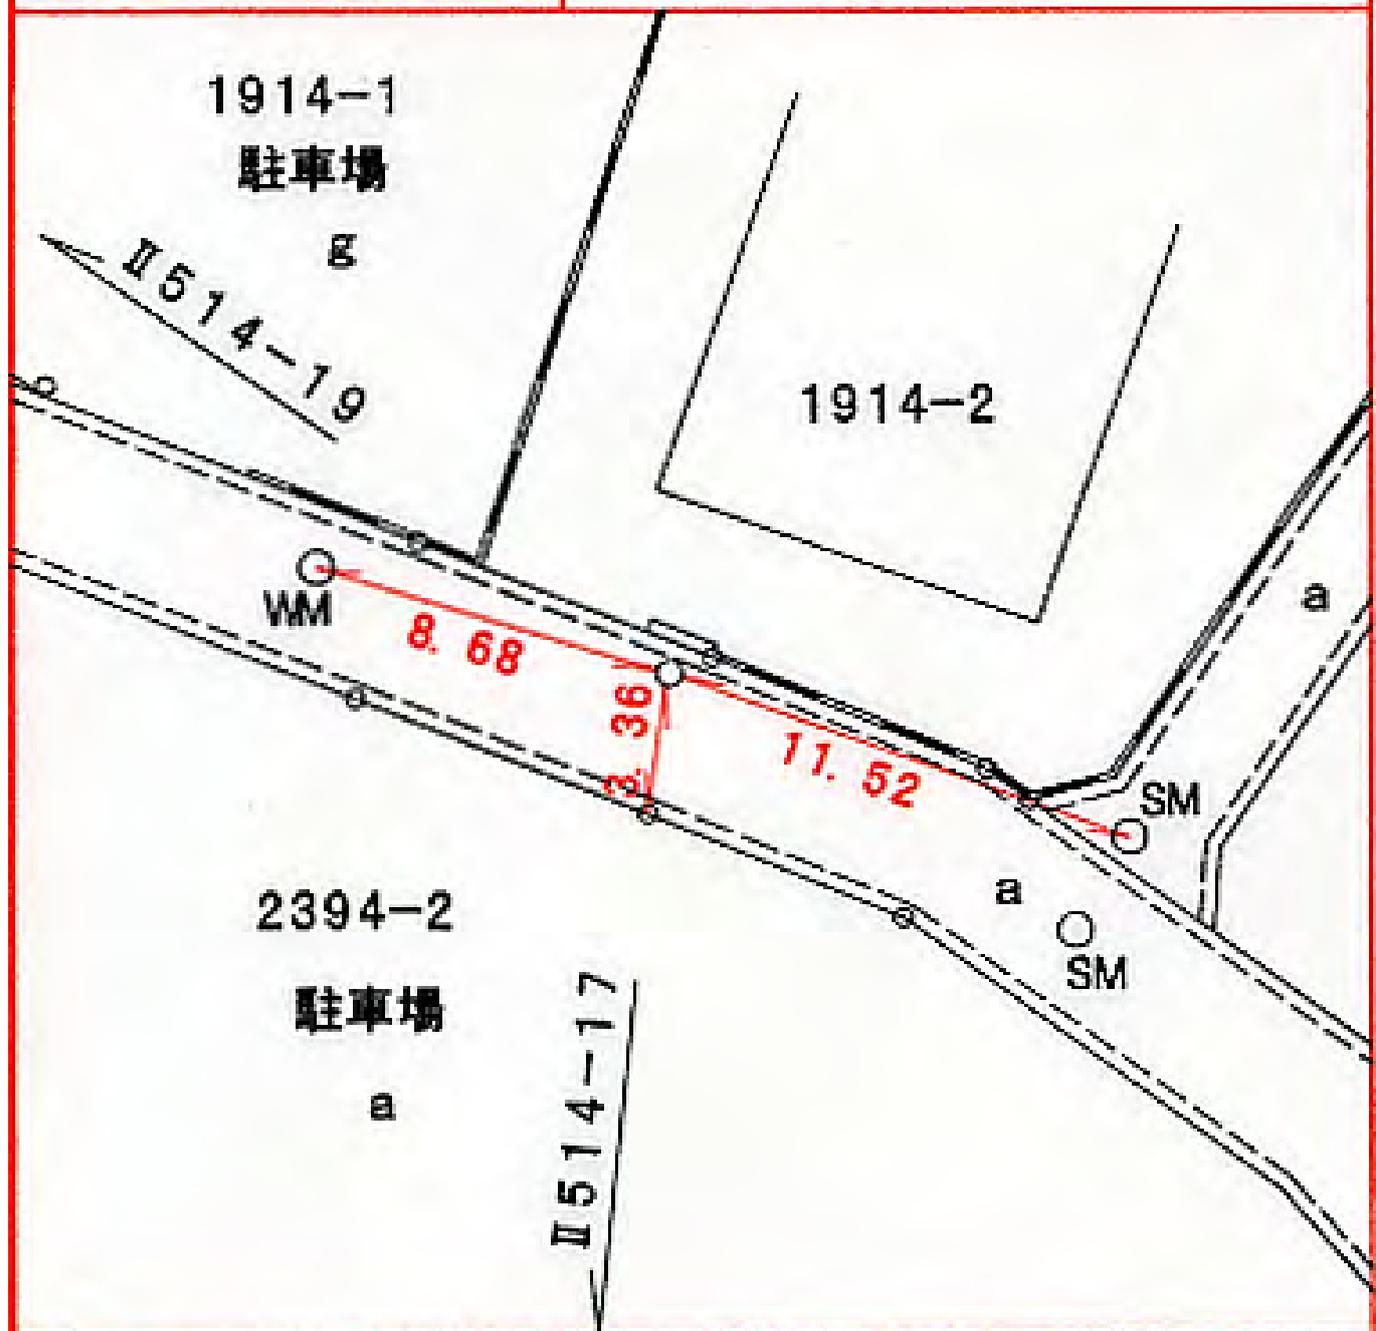

所在地

緑区三保町一九一四―一番地先 ✓

標識ノ種類

金属標。鋌。木杭

点番号


19

線番号

II 514

要 図

キザミ

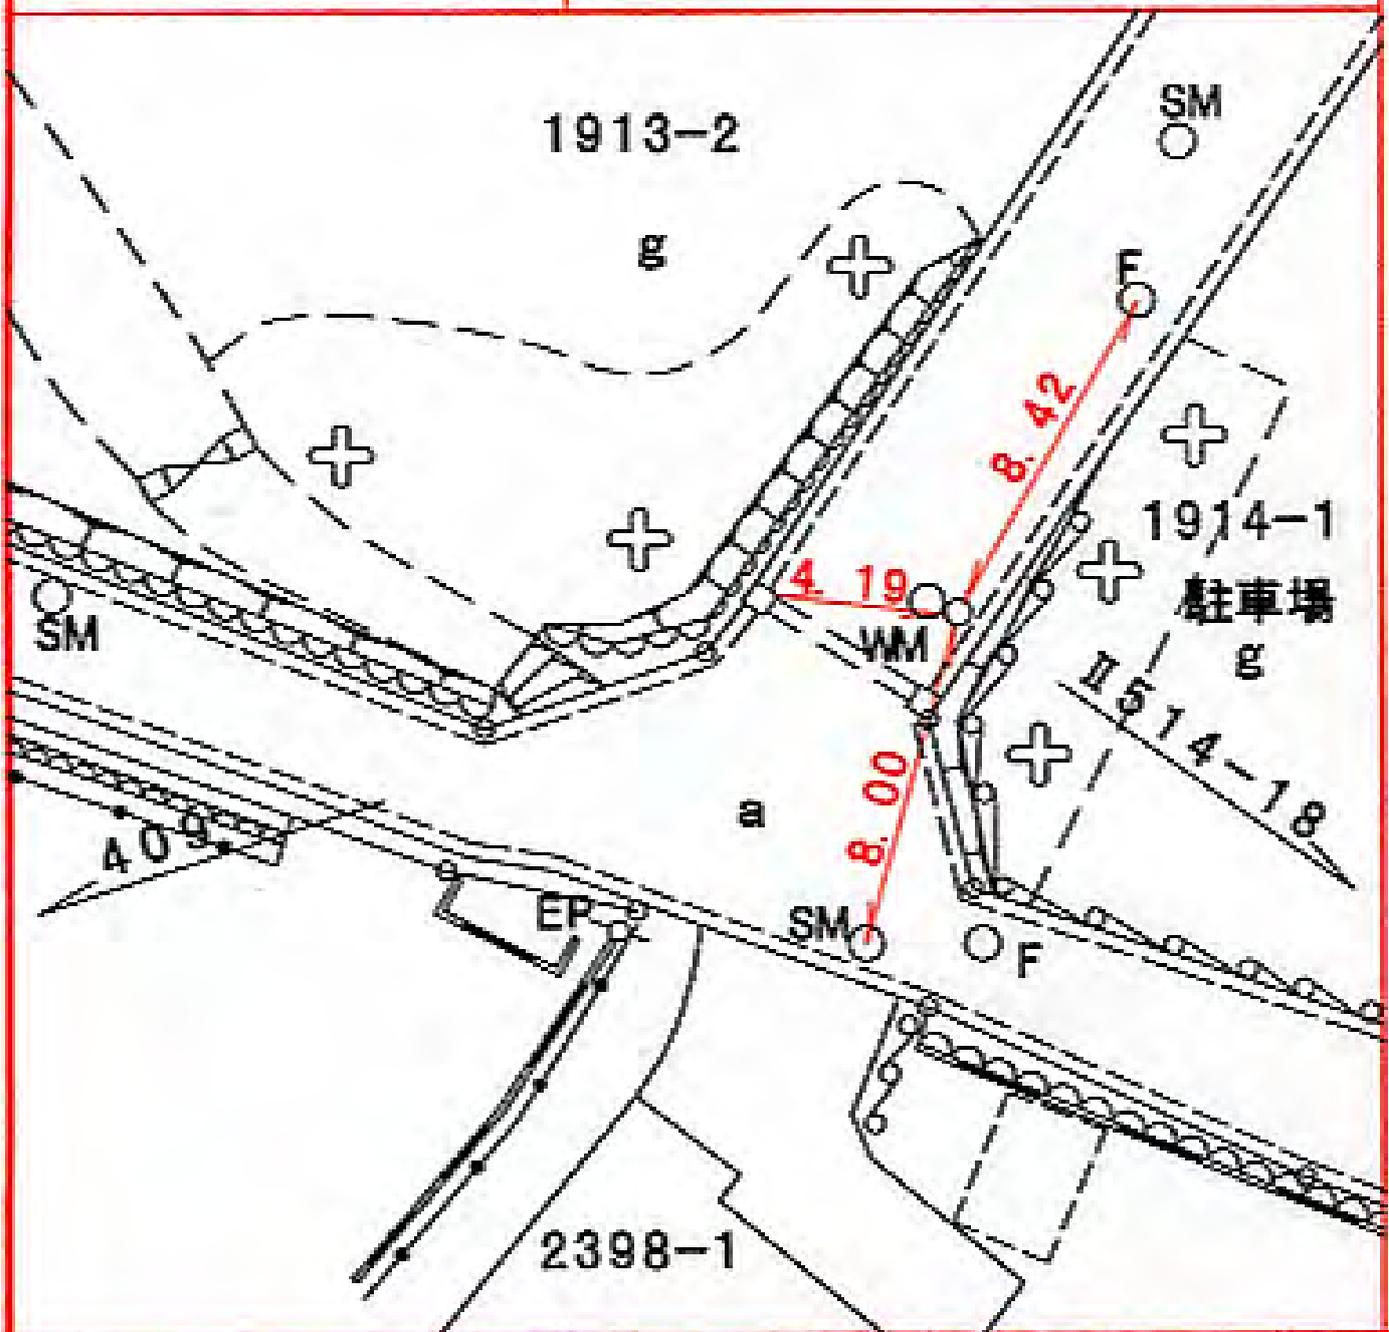

所在地

緑区北八朔町一三八九―一番地先

標識ノ種類

金属標。鋏。木杭

キザミ


点番号

24

線番号

II 514

要 図

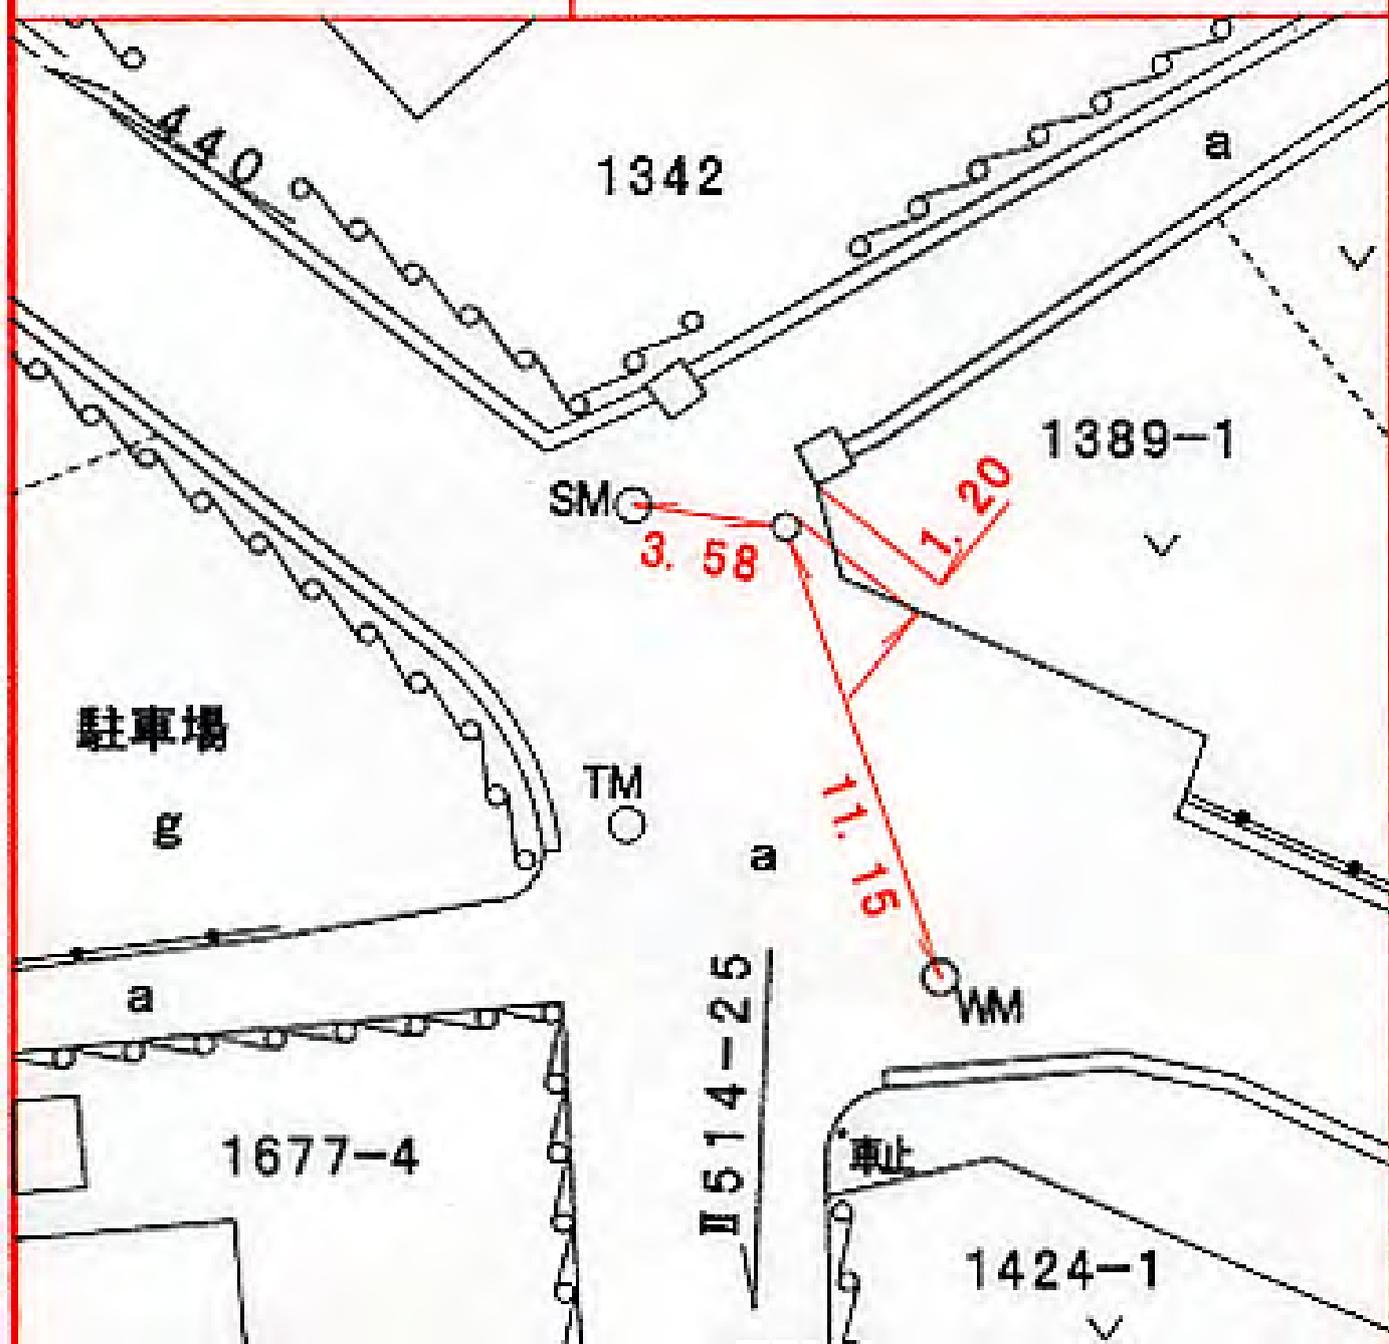

線番号	点番号	標識ノ種類
-----	-----	-------

所在地


II 514	25
--------	----

金属標。鋳。木杭

緑区北八朔町一六四一一七番地先

要 図

キザミ

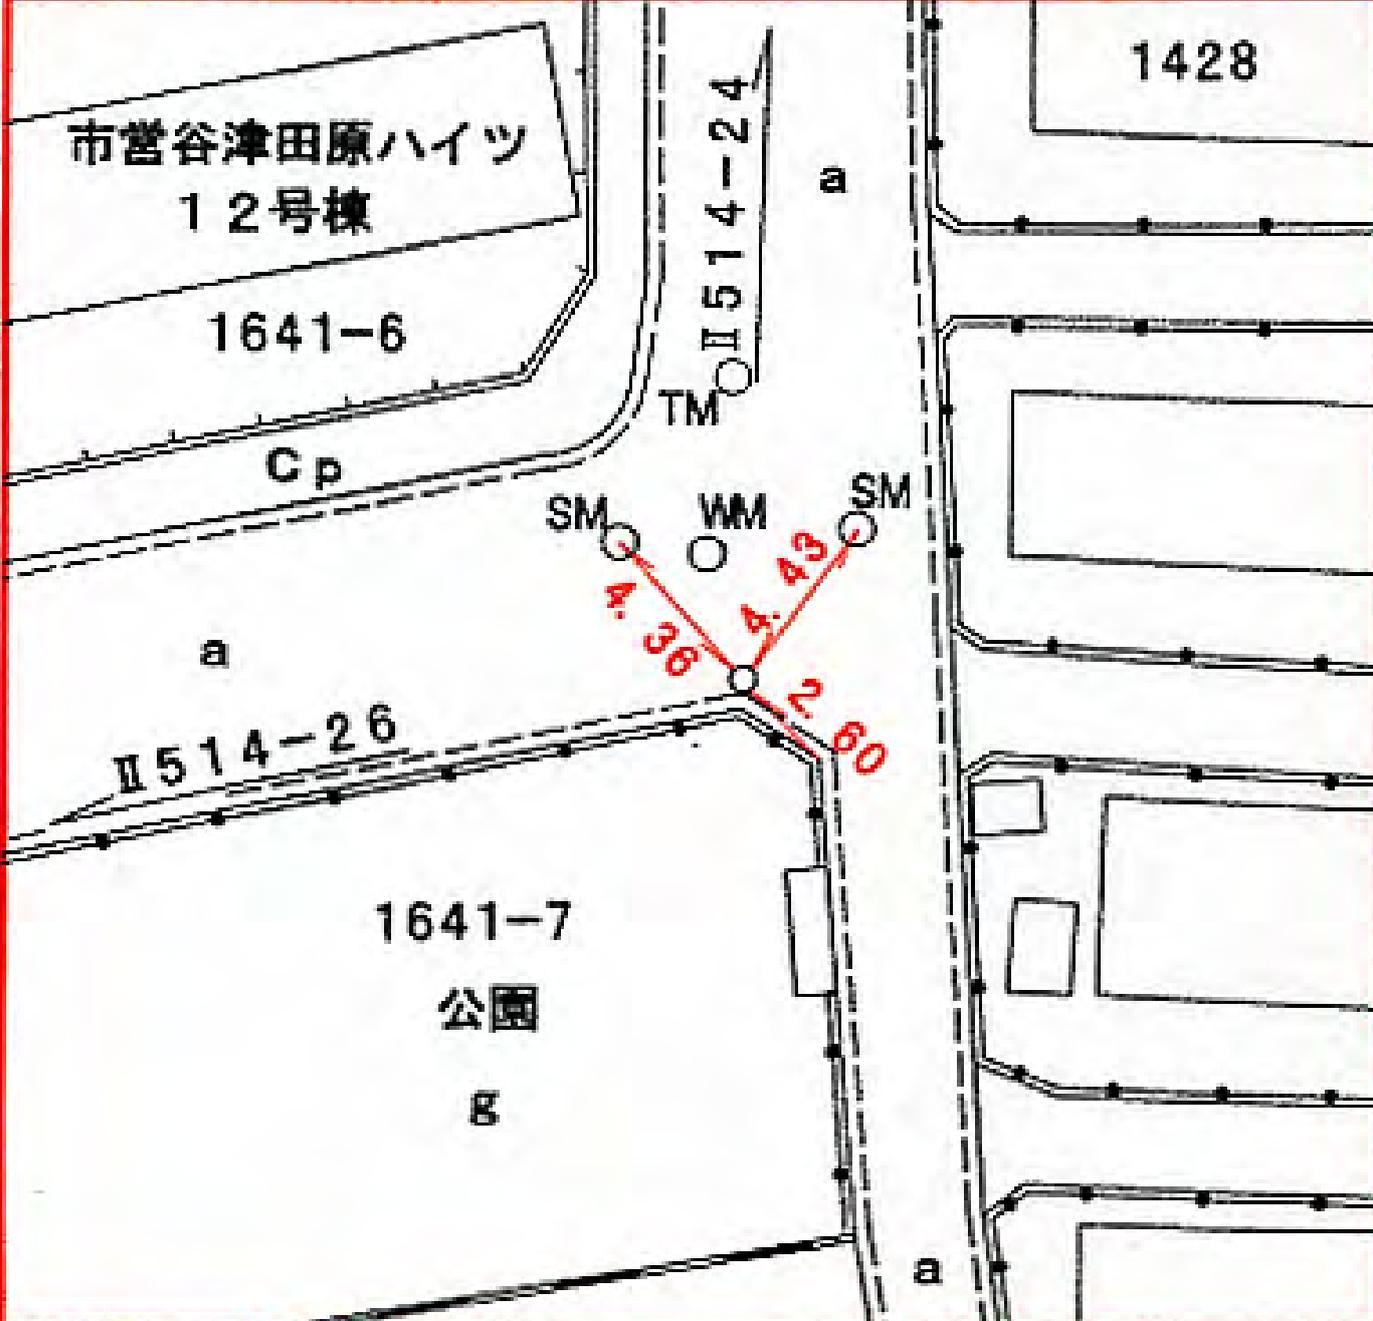


緑区北八朔町一六四一一七番地先

線番号	点番号	標識ノ種類	所在地
-----	-----	-------	-----

II 514	26	金属標 。鋸。木杭
--------	----	---

要 図	キザミ
-----	-----

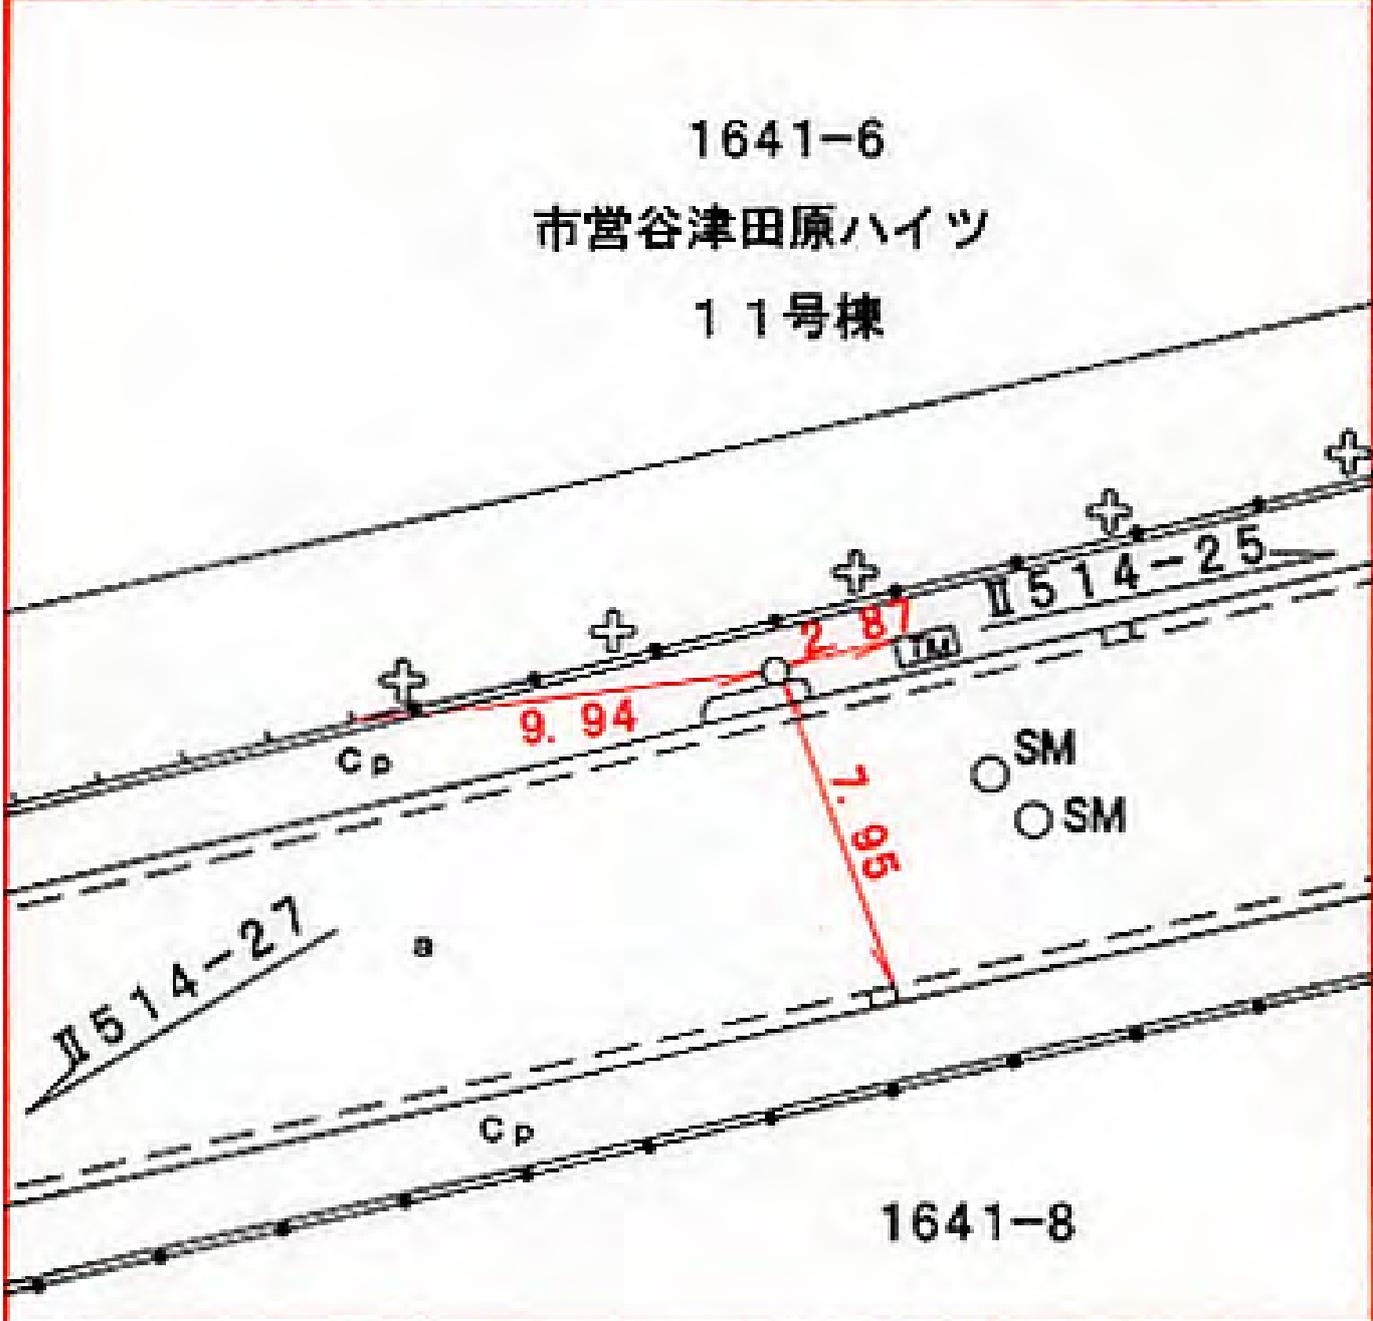

緑区北八朔町一六四一―六番地先

所在地

緑区北八朔町一七二一―一番地先

標識ノ種類

金属標。鋌。木杭

点番号


27

線番号

II 514

キザミ

要 図

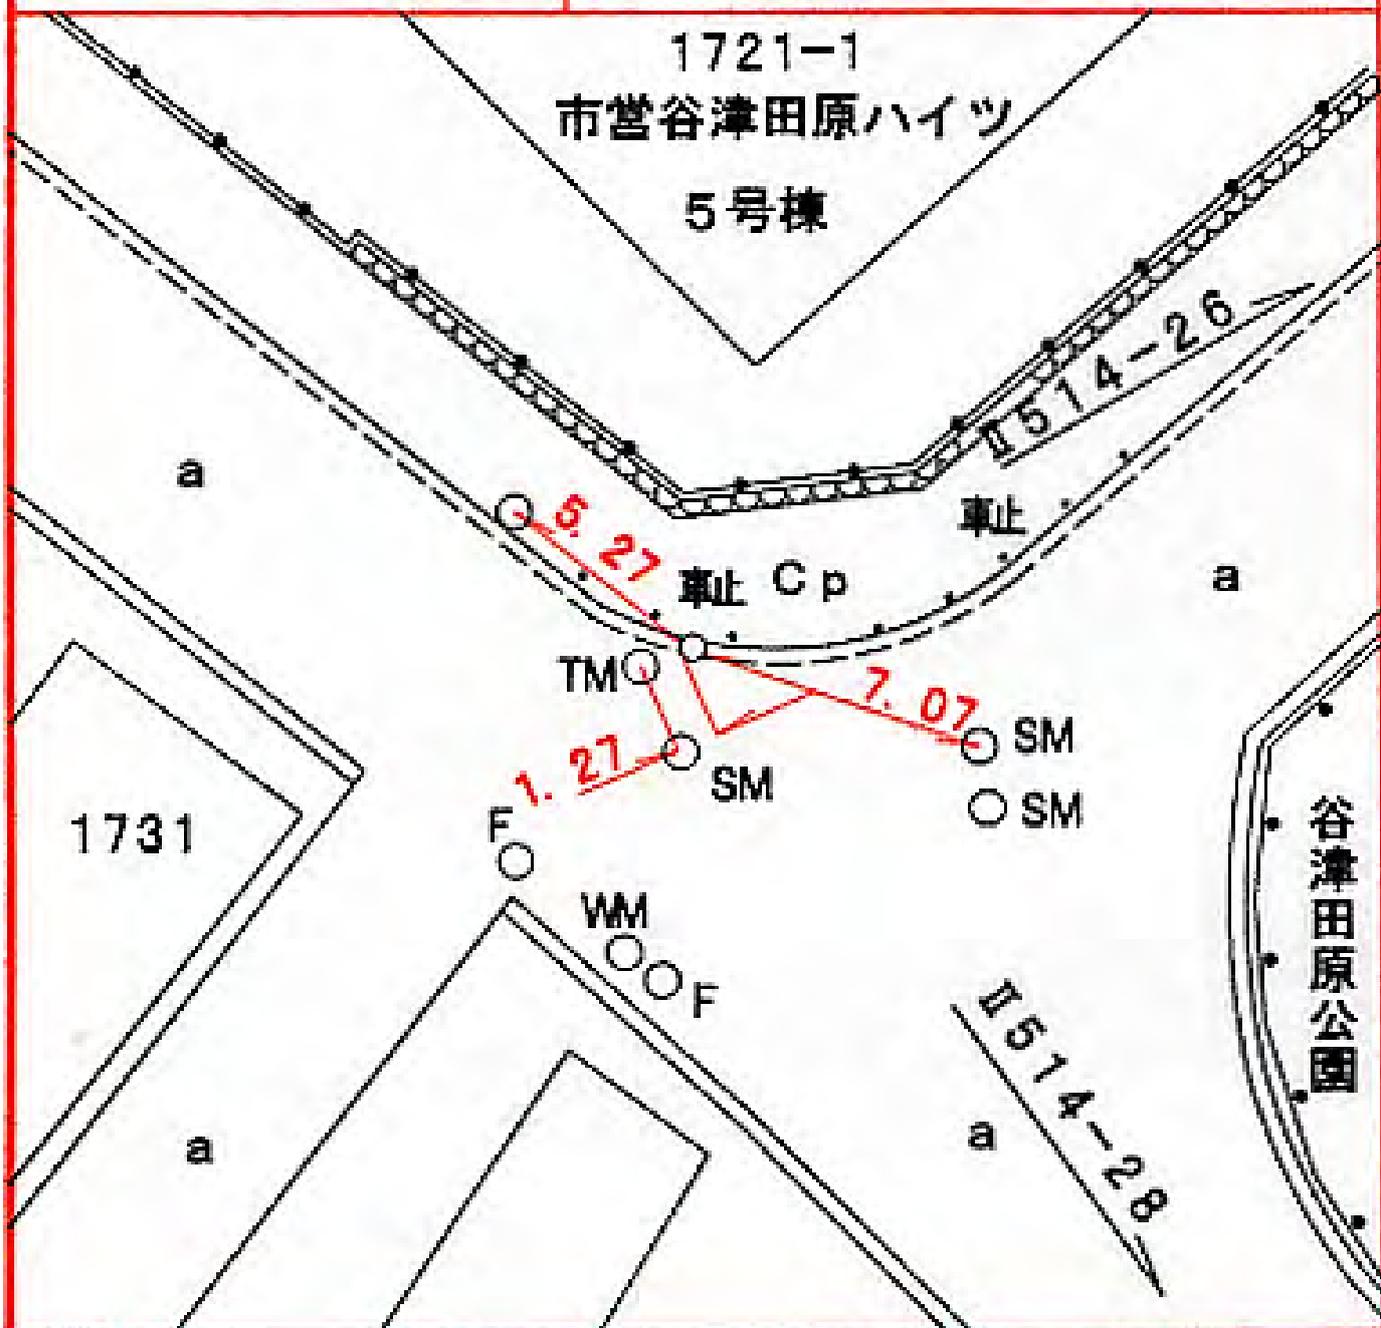

所在地

緑区北八朔町一五〇二―一二番地先

標識ノ種類

金属標。鋏。木杭

点番号


28

線番号

II 514

キザミ

要 図

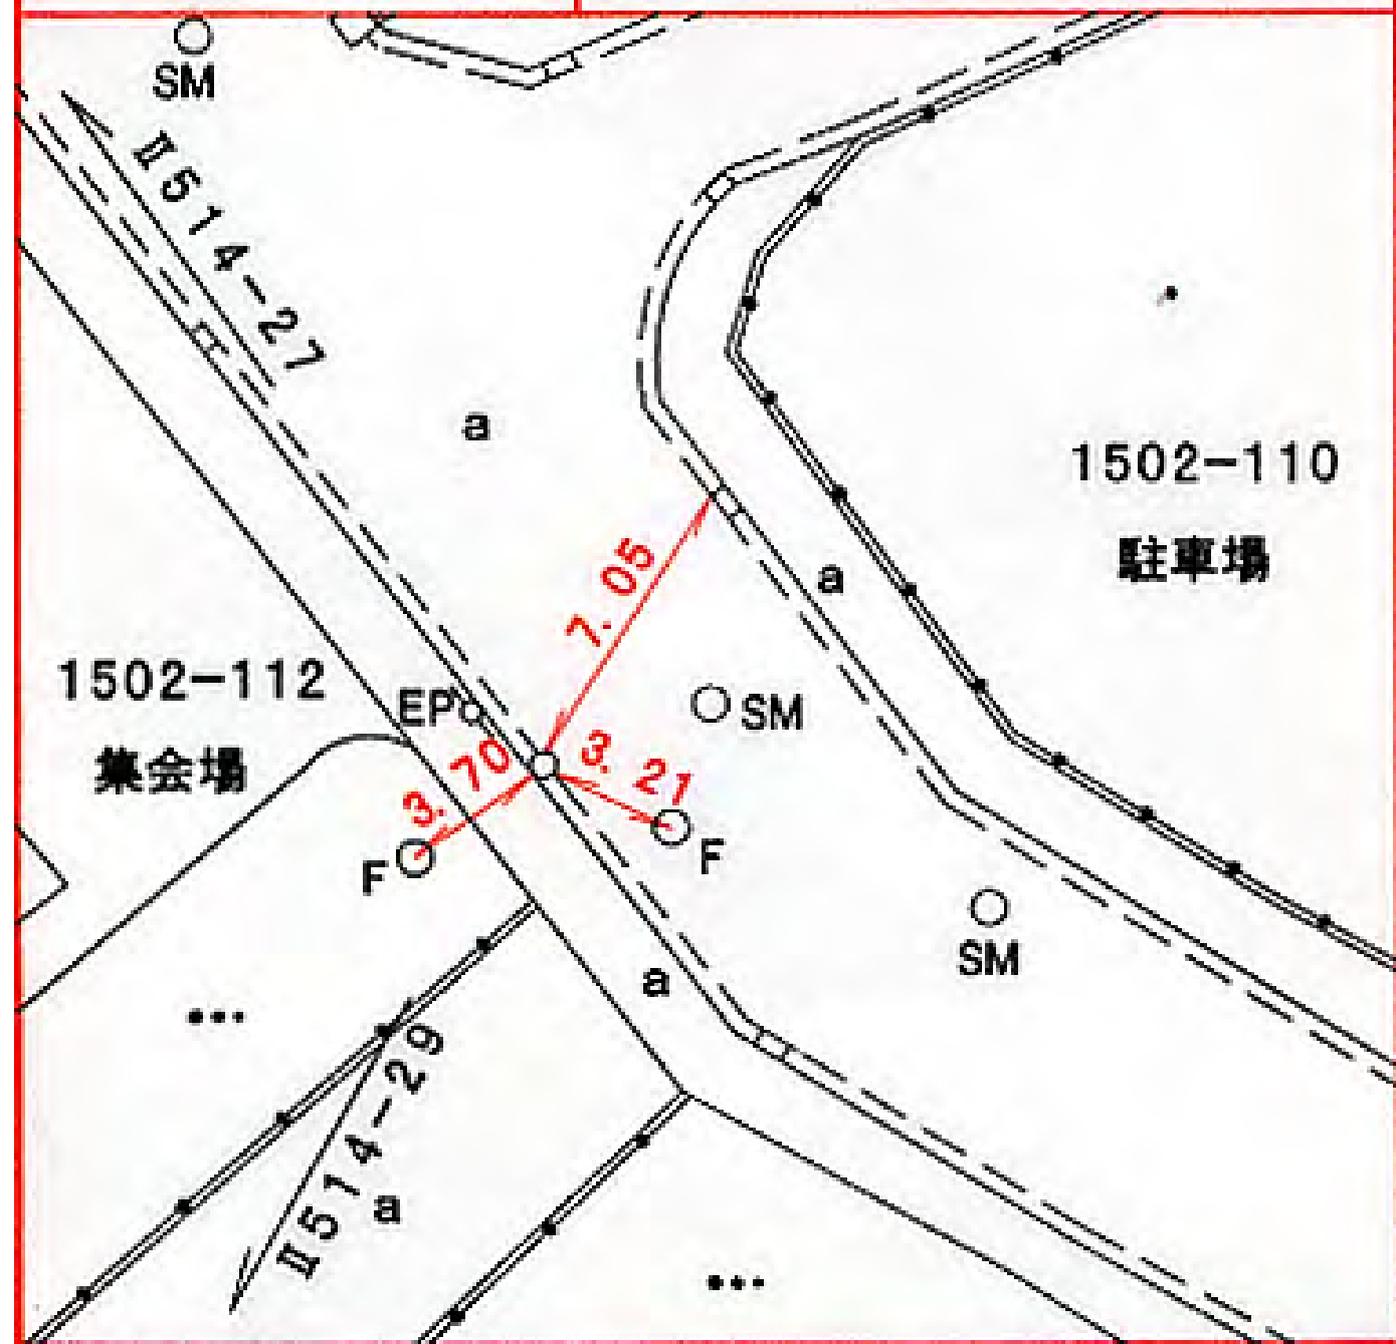

所在地

緑区北八朔町一五〇二―一―二番地先

標識ノ種類

金属標。鋌。木杭

点番号


29

線番号

II 514

キザミ


要 図

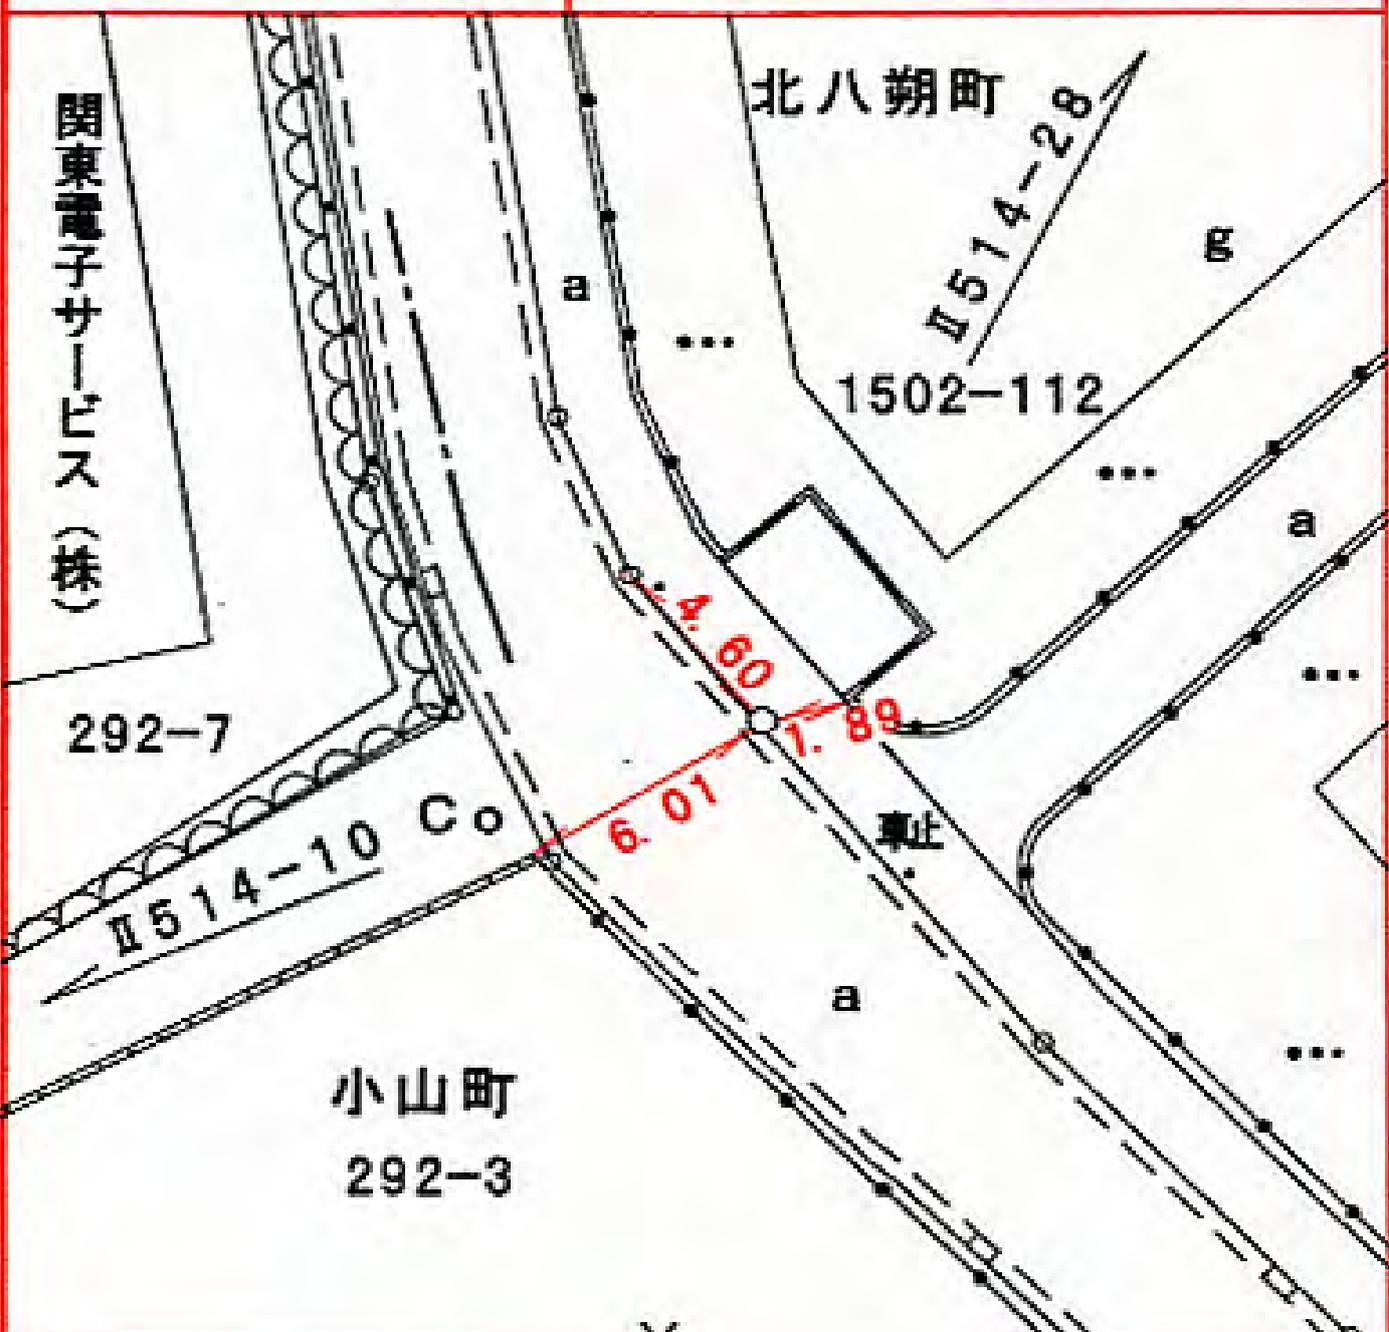

線番号	点番号	標識ノ種類	所在地
-----	-----	-------	-----

II 514	30	金属標 ・鋌・木杭	緑区青砥町426ノ3番地先
--------	----	---	---------------

要 図	キザミ	
-----	-----	--

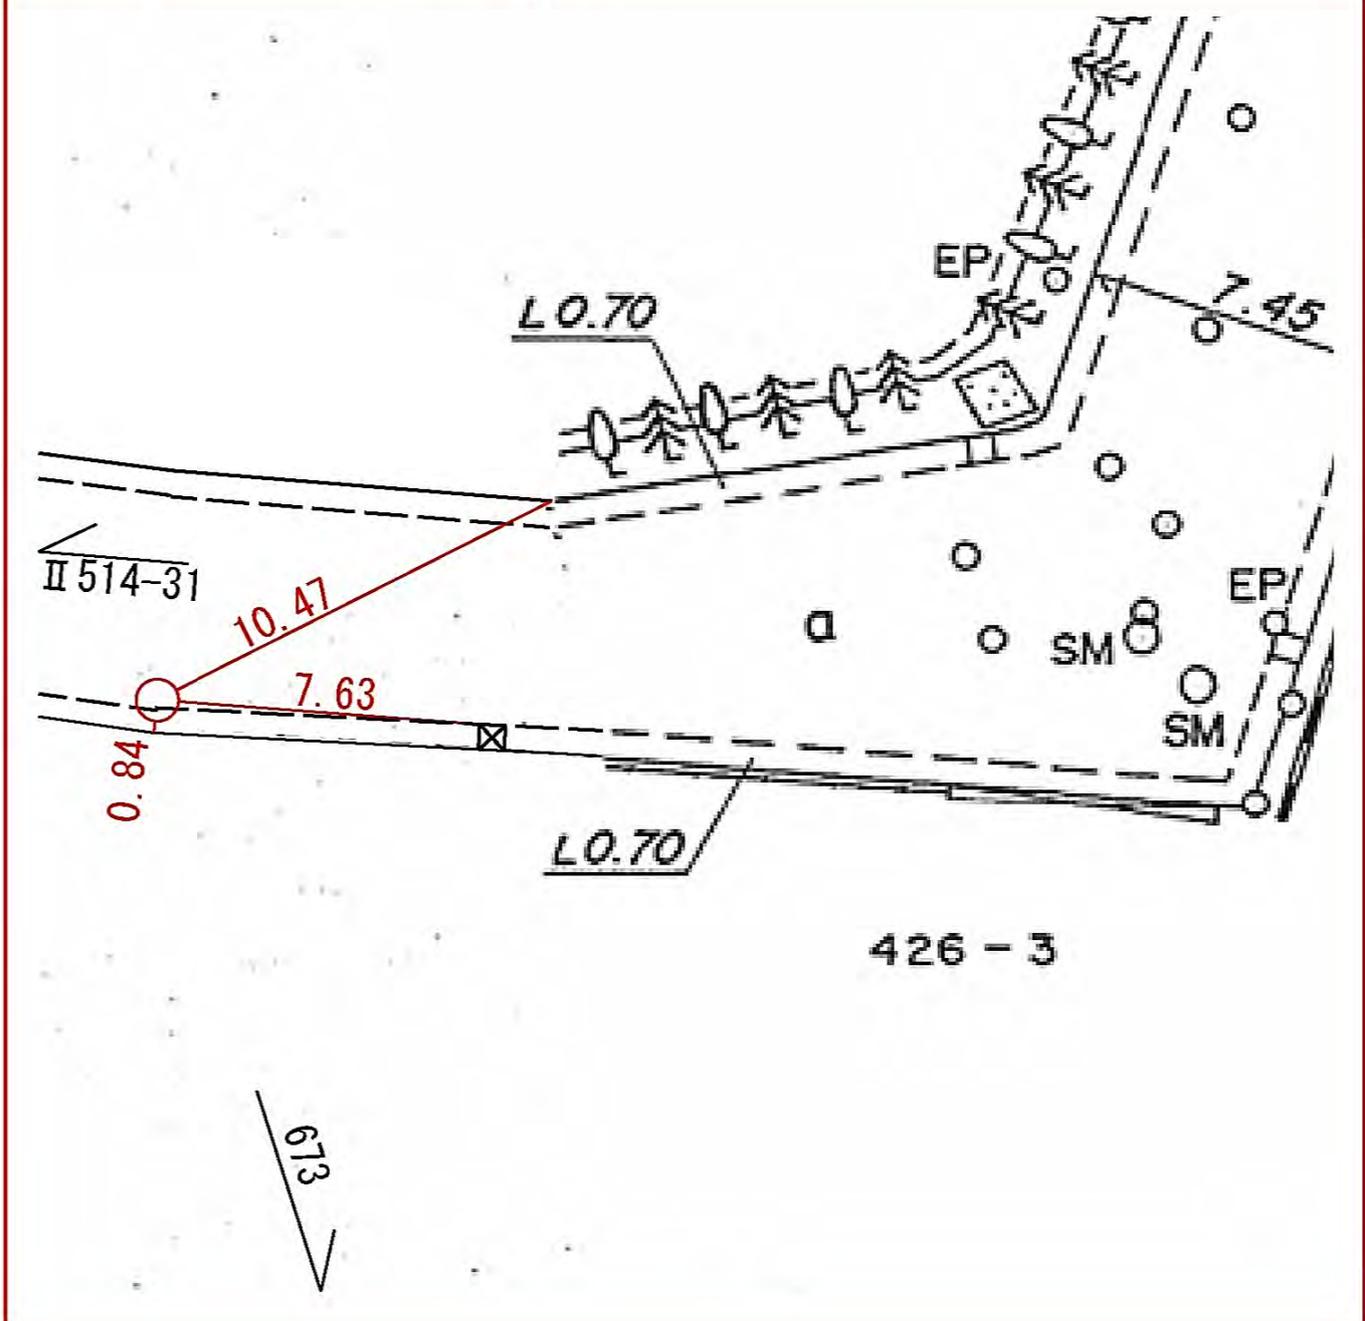


線番号	点番号	標識ノ種類	所在地
-----	-----	-------	-----

II 514	31	金属標 ・鋏・木杭
--------	----	---

要 図	キザミ
-----	-----

緑区青砥町342ノ2番地先

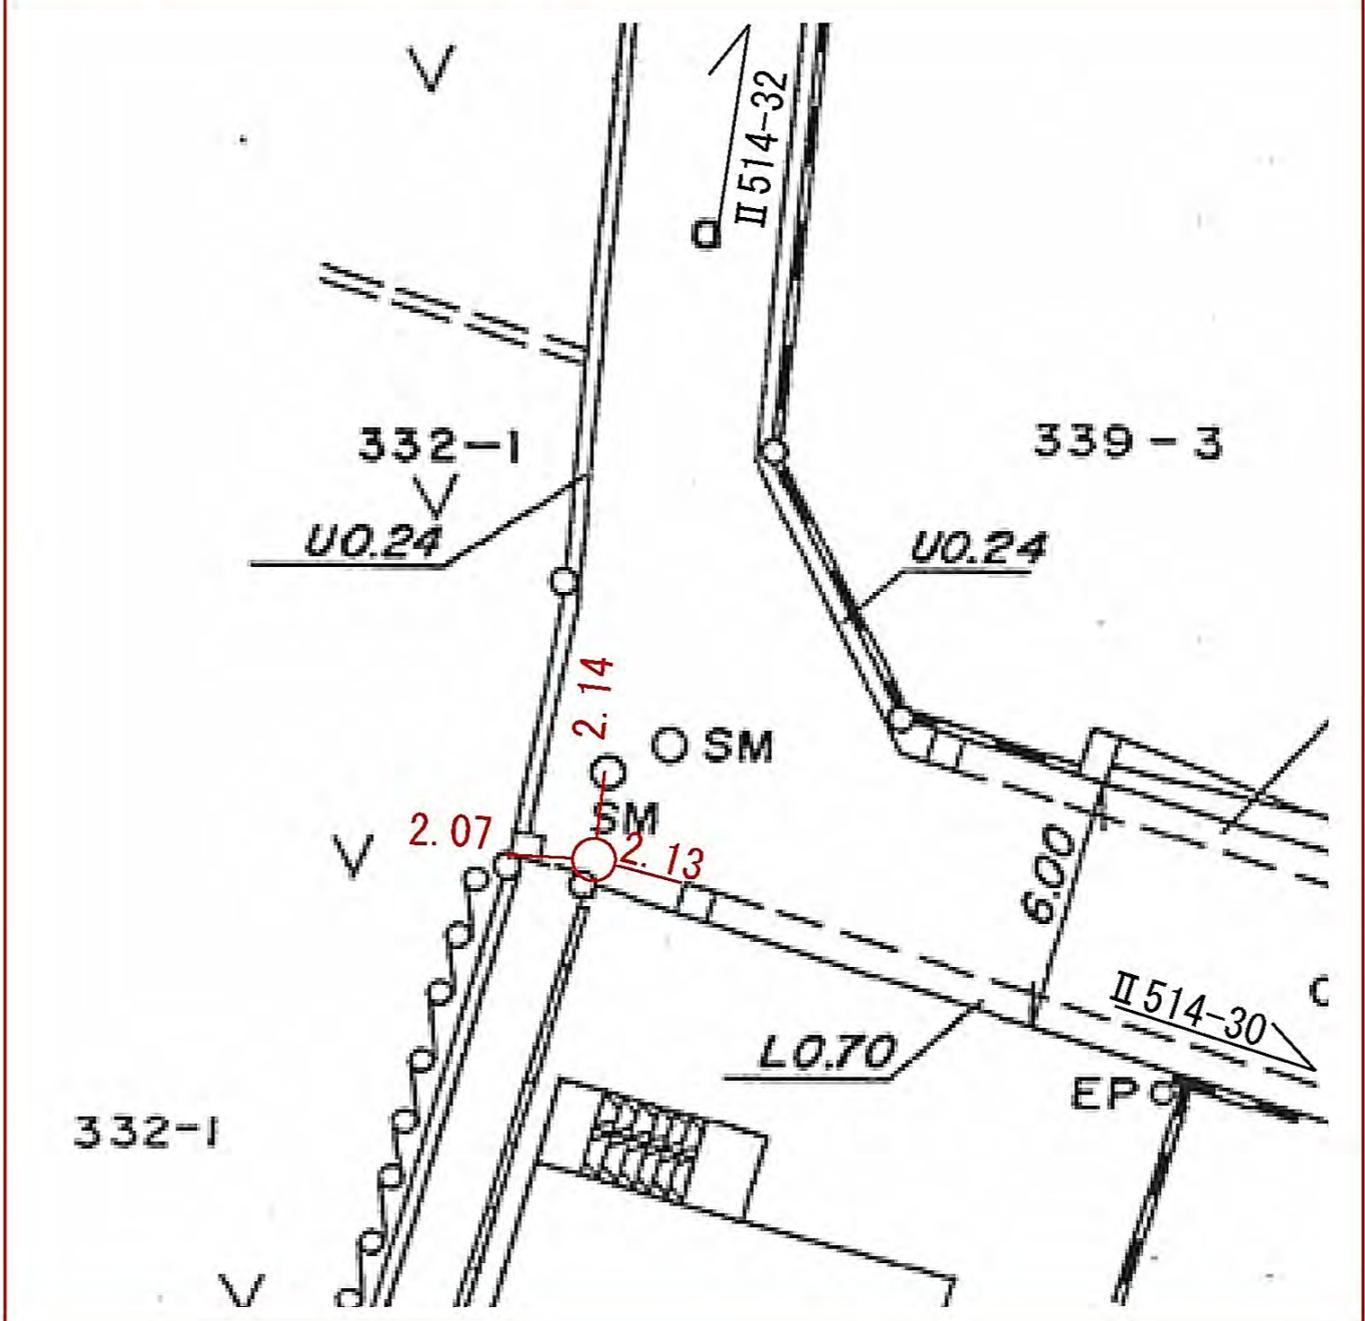


線番号	点番号	標識ノ種類	所在地
-----	-----	-------	-----

II 514	32	金属標 ・鋌・木杭
--------	----	---

要 図	キザミ
-----	-----

緑区青砥町339ノ1番地先

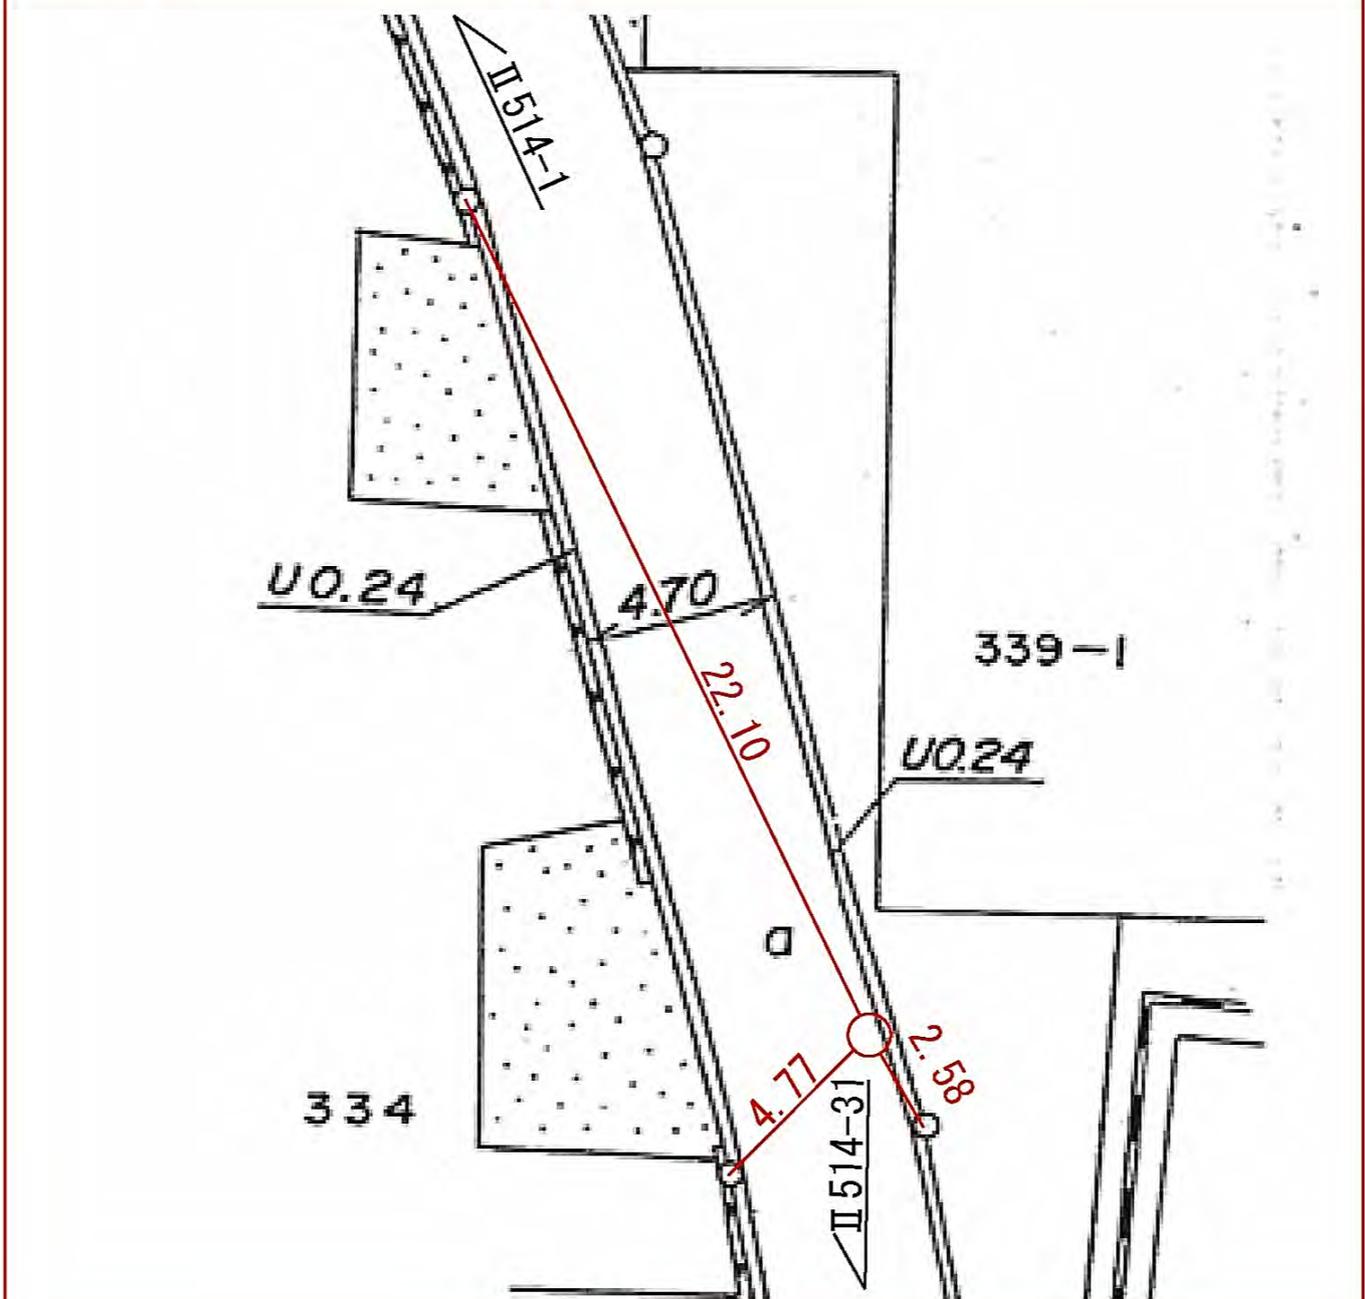

線番号

点番号

標識ノ種類

所在地

II 514


33

金属標。鋸。木杭

緑区青砥町一七〇―一番地先

要 図

キザミ

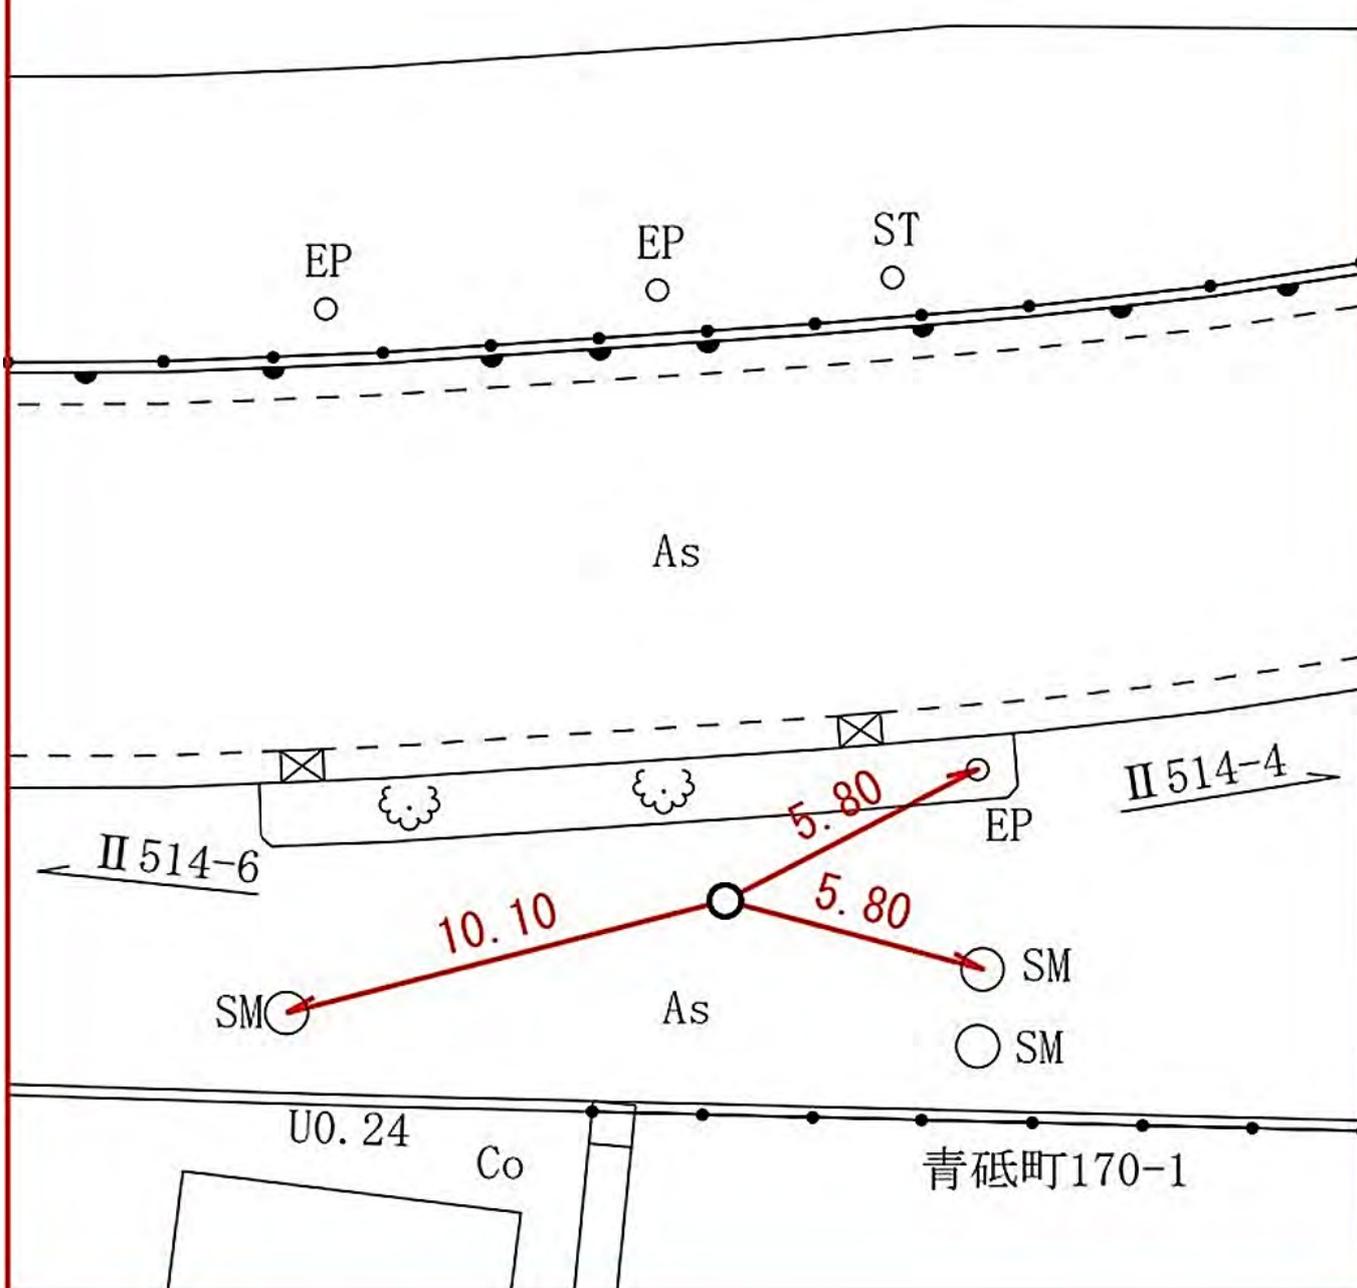

線番号	点番号	標識ノ種類
-----	-----	-------

II 514	34	金属標 。鋏。木杭
--------	----	---

要 図	キザミ
-----	-----

所在地
緑区小山町二九〇―四番地先



所在地

緑区小山町六七〇―三番地先

標識ノ種類

金属標。鋏。木杭

点番号


36

線番号

II 514

要 図

キザミ

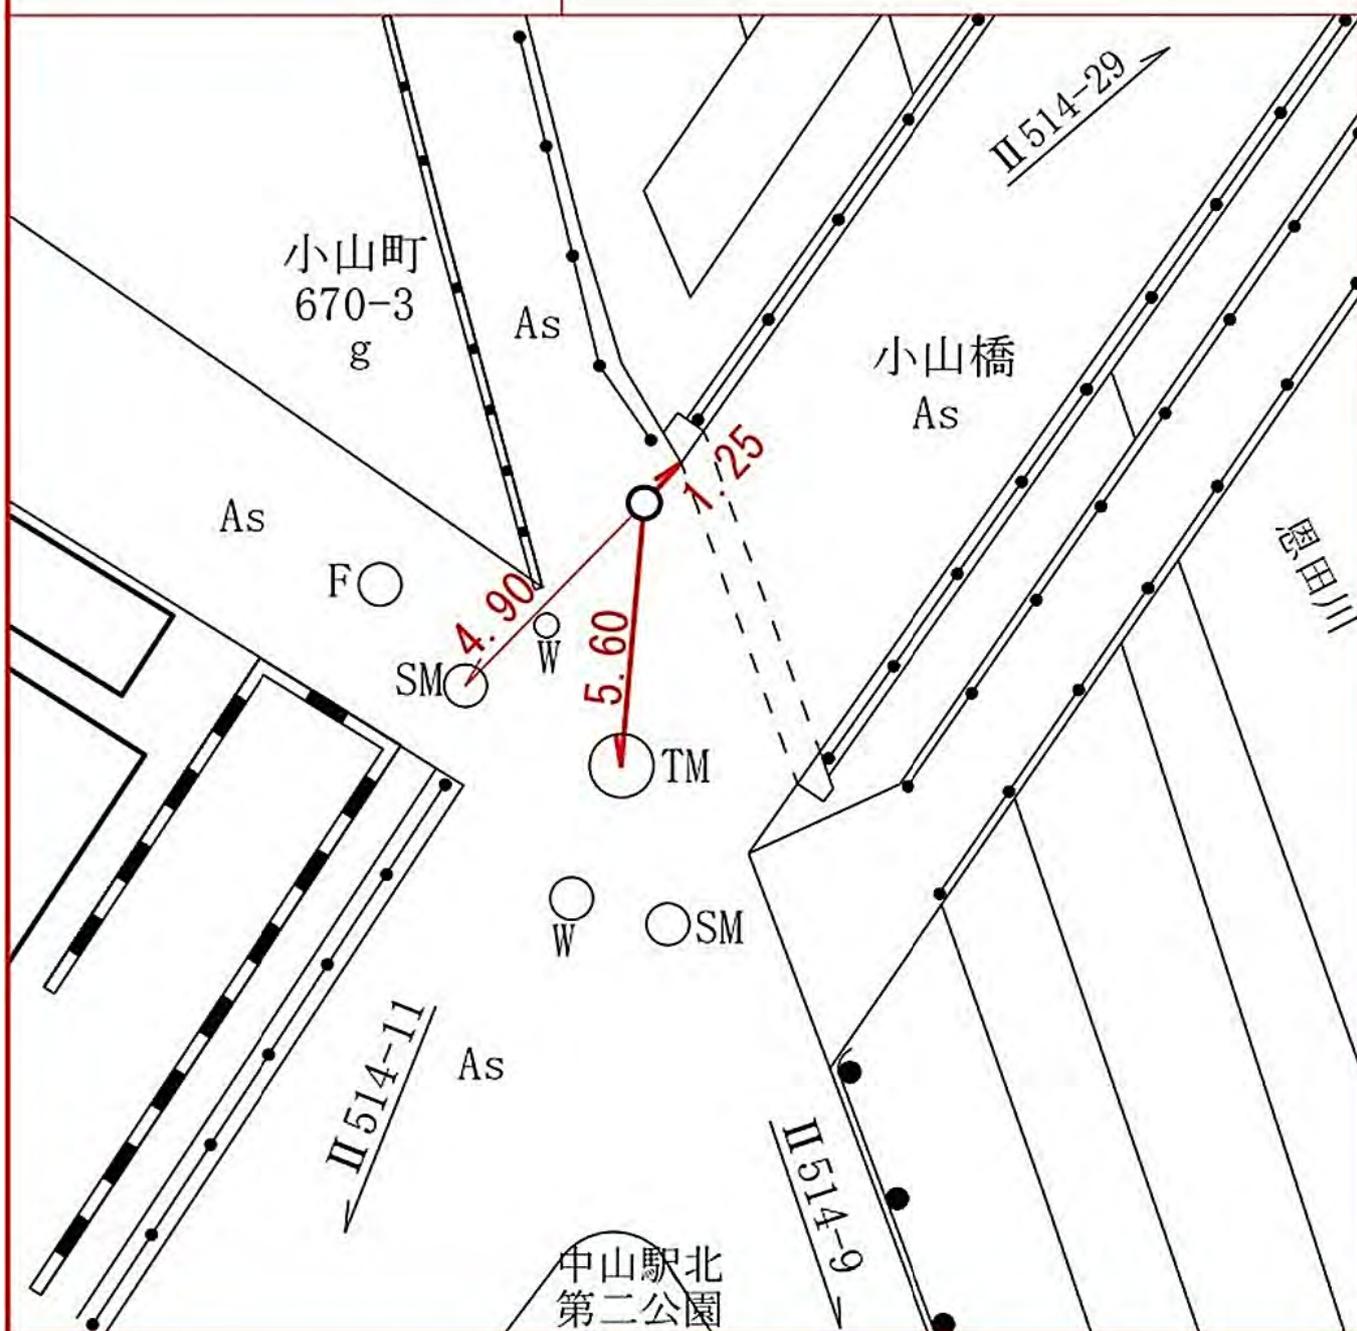

所在地

緑区北八朔町一二七三一四四番地先

標識ノ種類

金属標。鋏。木杭

点番号


41

線番号

II 514

キザミ

要 図

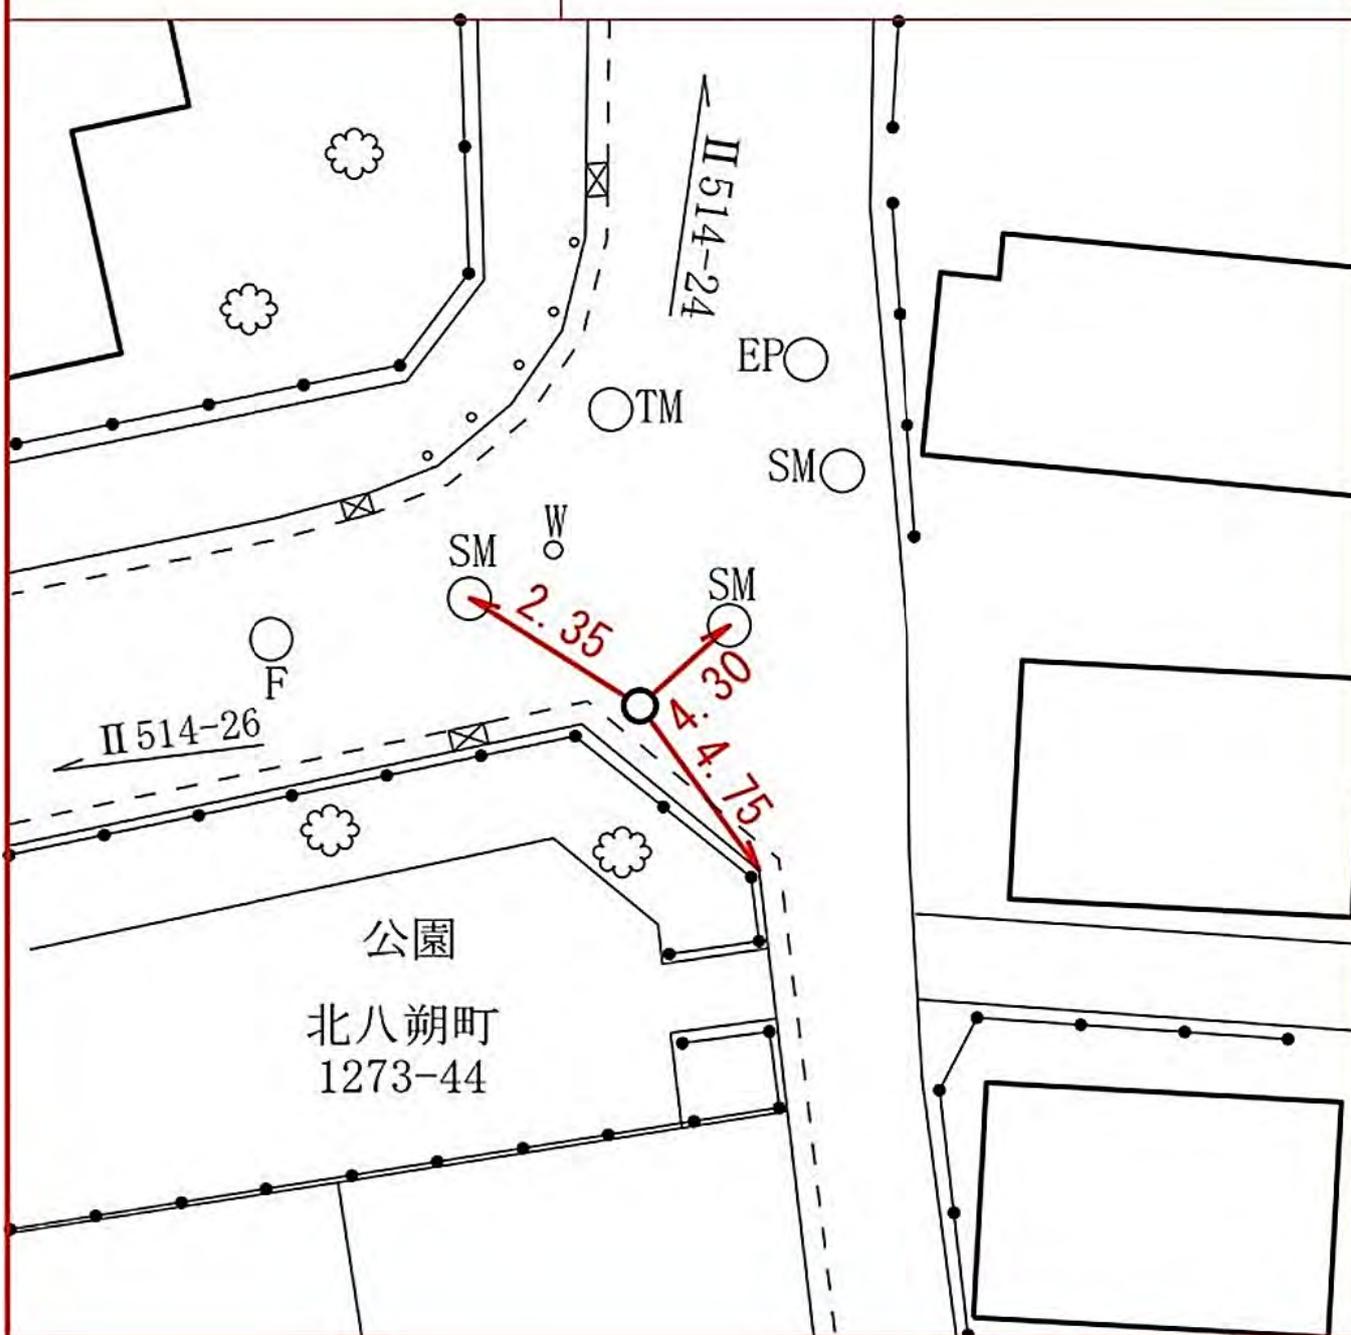


線番号	点番号	標識ノ種類
-----	-----	-------

所在地

II 515	1	金属標 。鋳。木杭
--------	---	---

緑区北八朔町一七六八—一番地先

要 図 キザミ

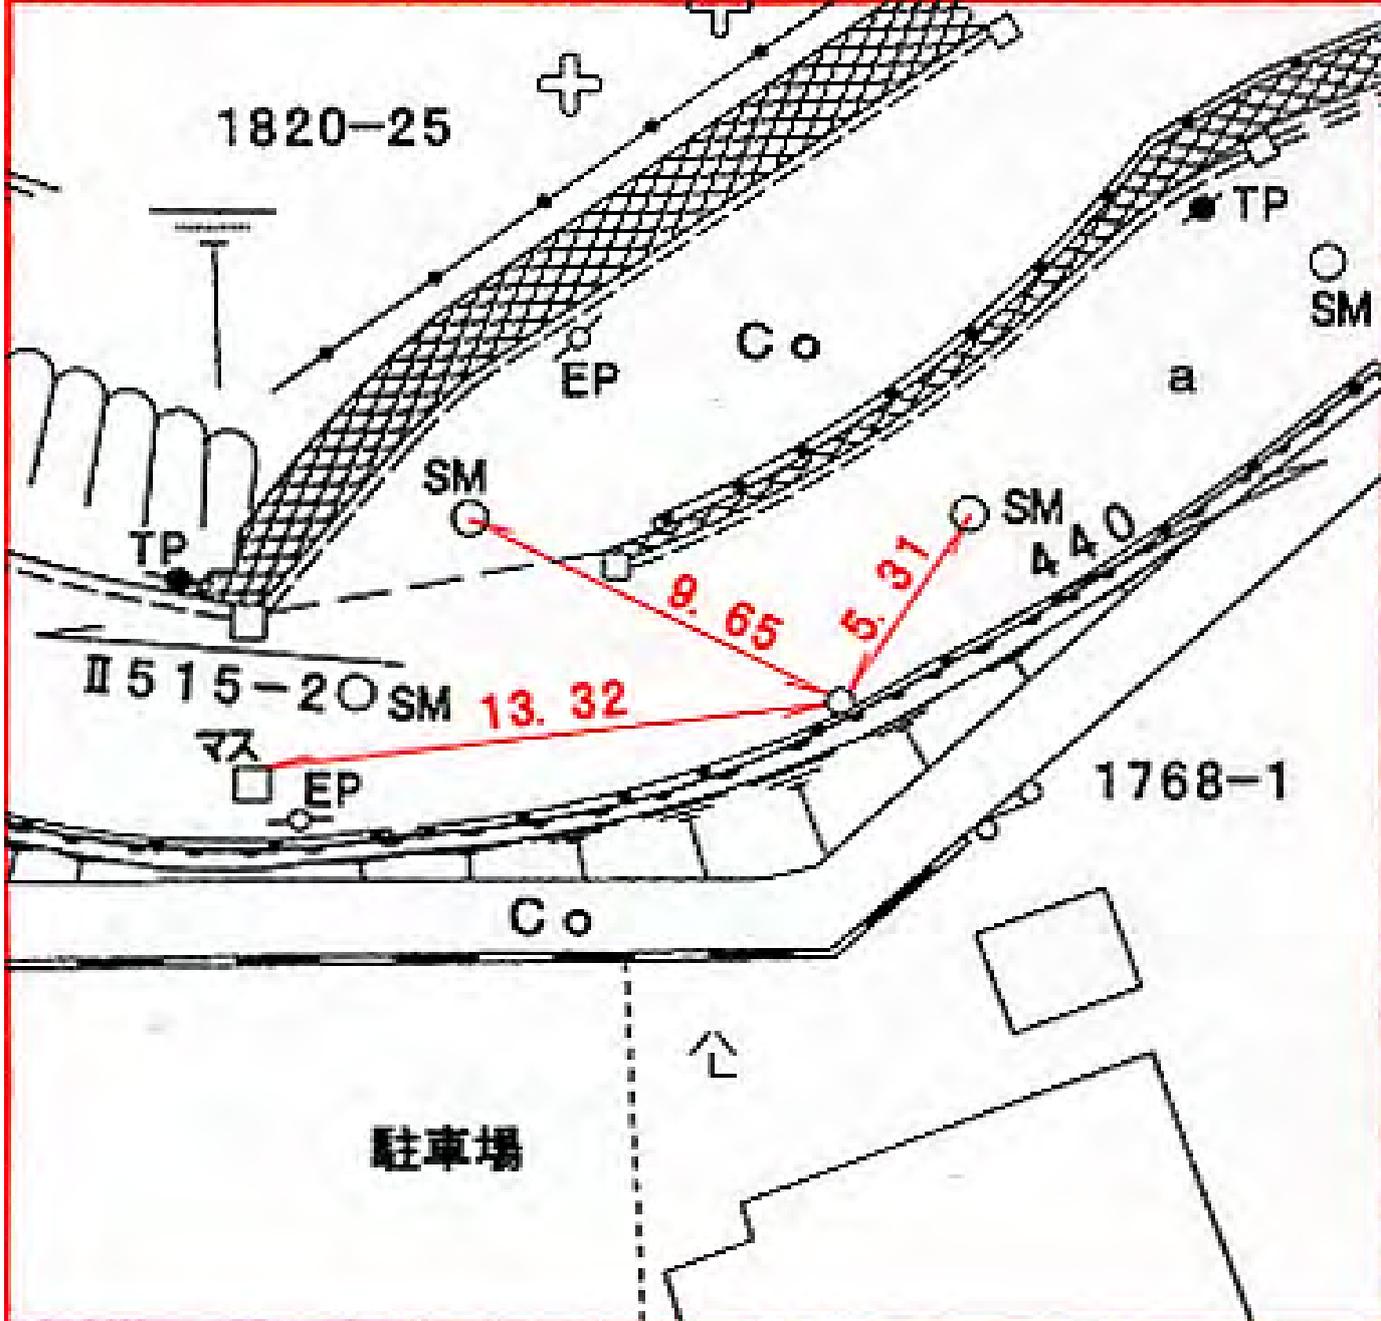

所在地

緑区北八朔町一七八五―一 番地先

標識ノ種類

金属標。鋏。木杭

点番号


2

線番号

II 515

キザミ

要 図

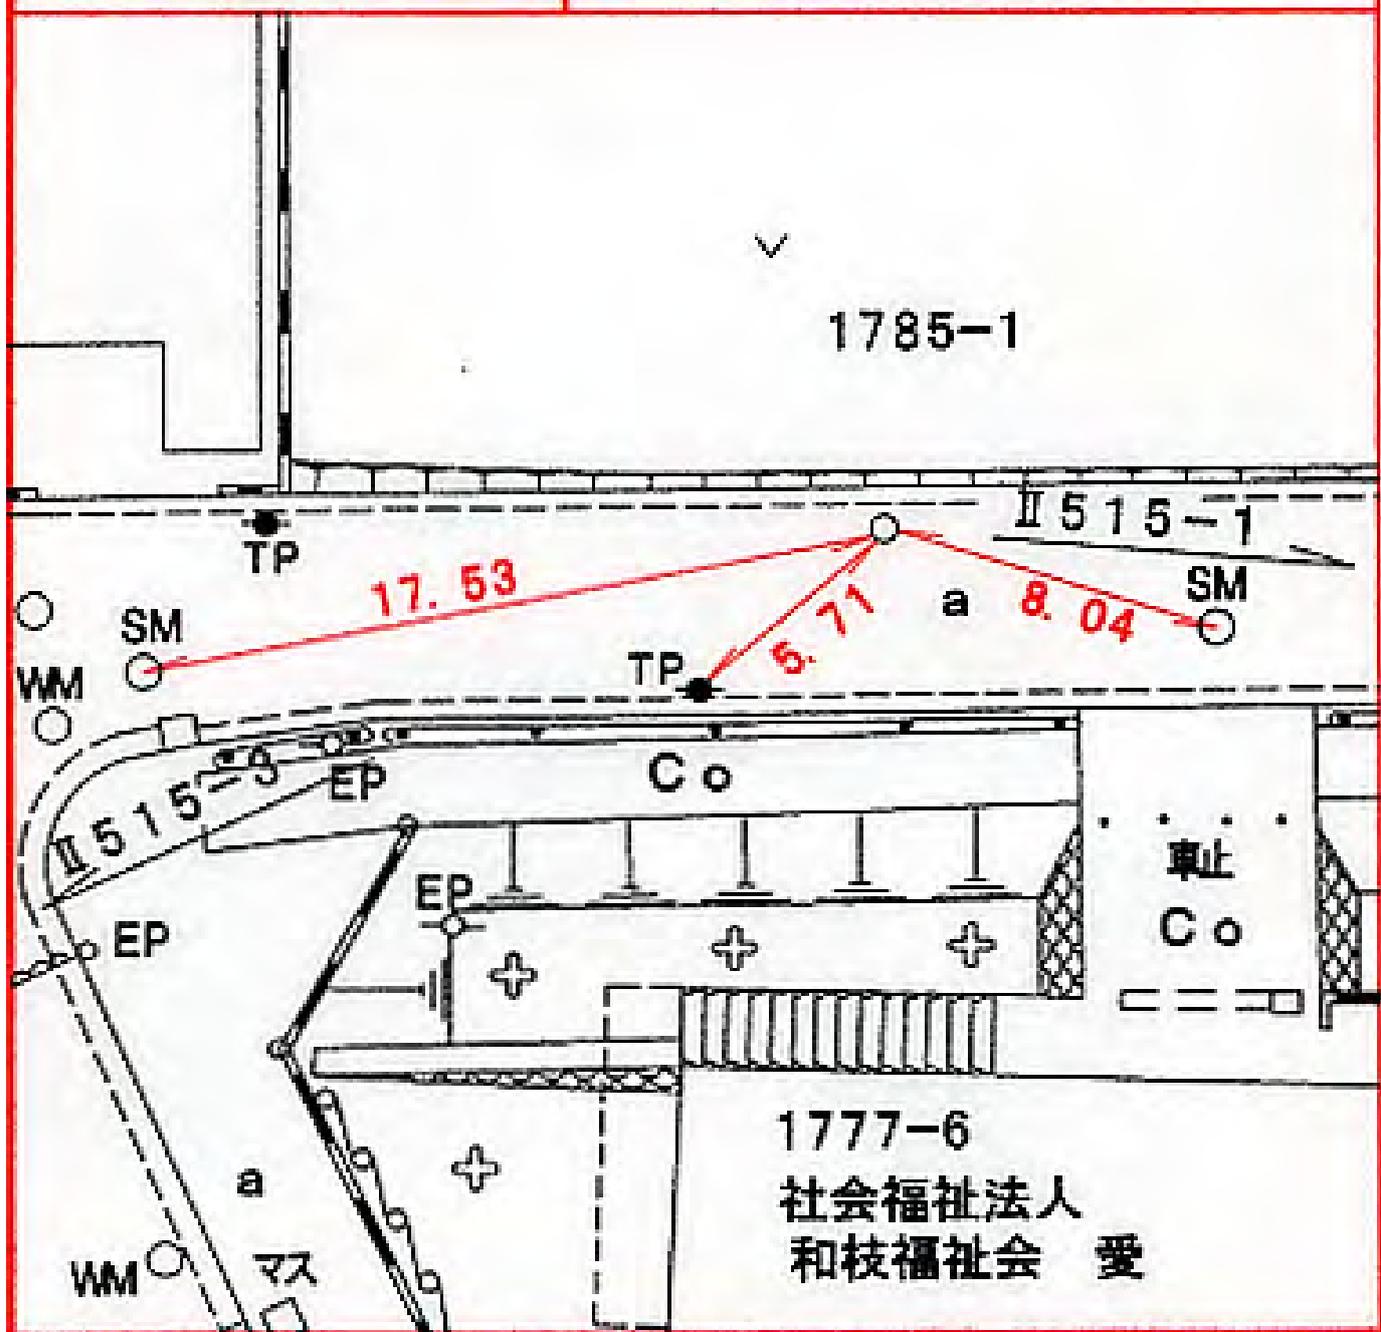

1777-6
社会福祉法人
和枝福社会 愛

所在地

緑区小山町六四六一二番地先 ✓

標識ノ種類

金属標。鋏。木杭

点番号


3

線番号

II 515

キザミ

要 図

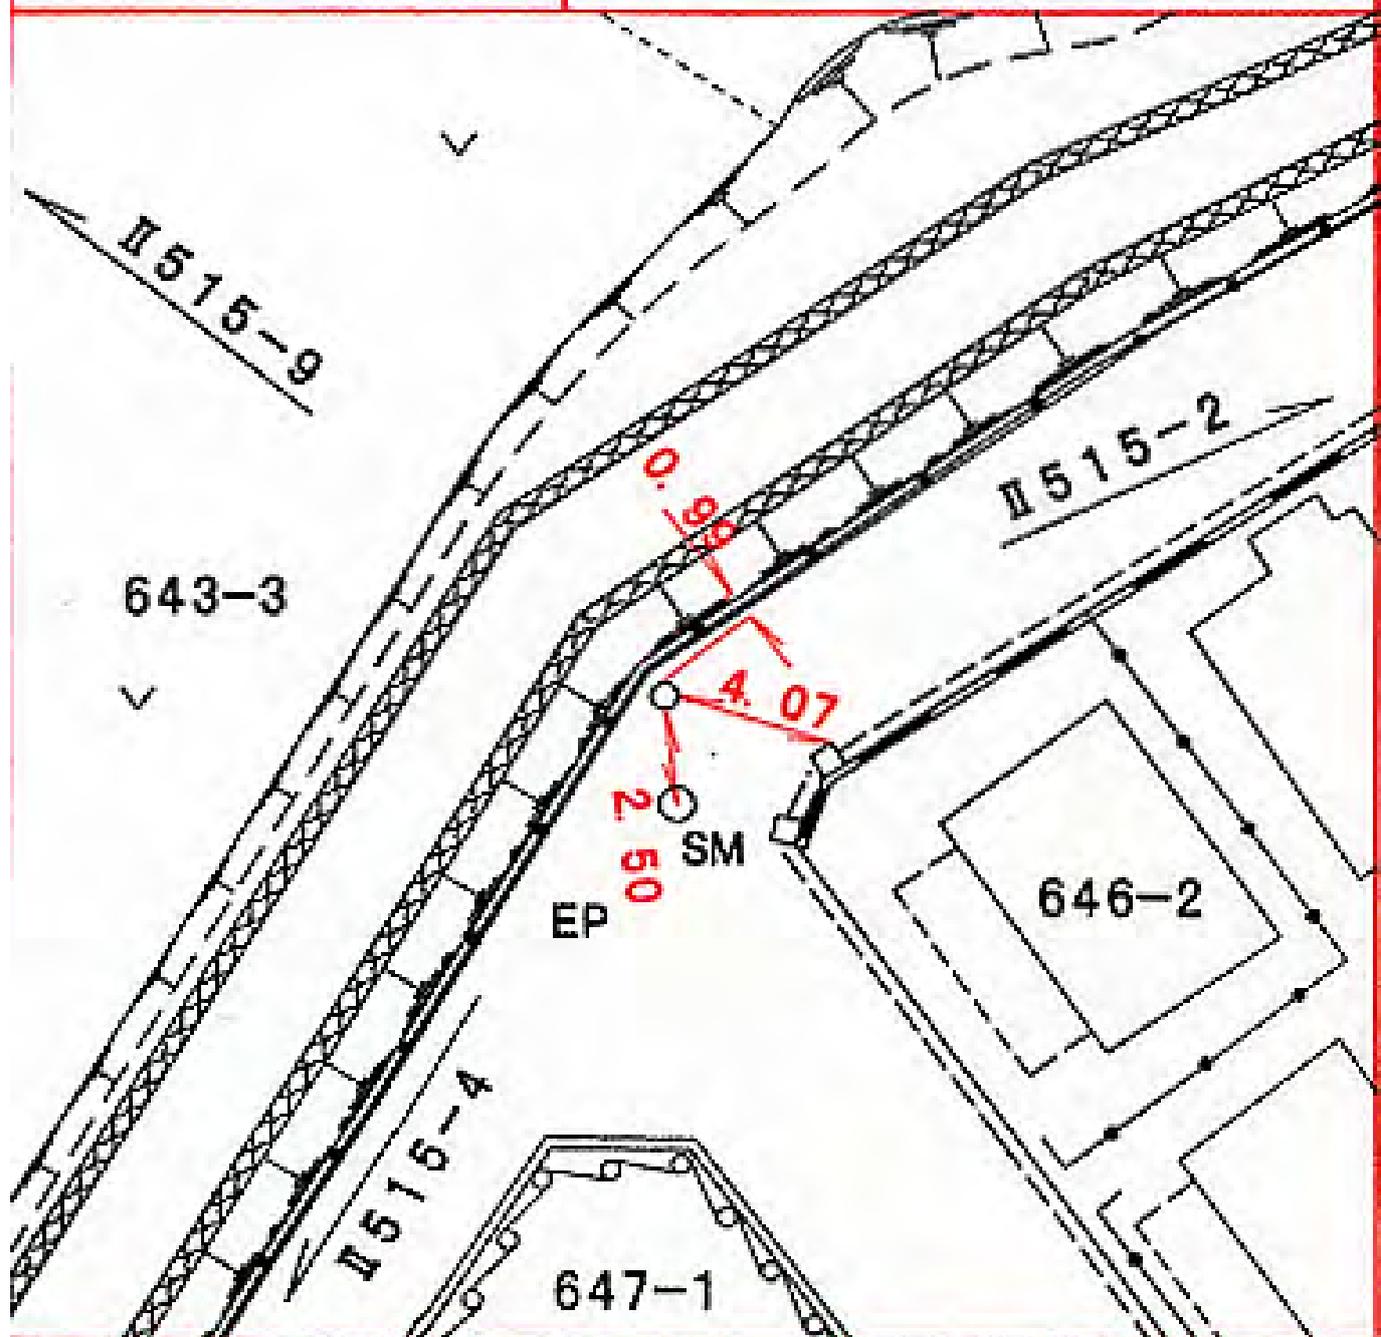

所在地

緑区新治町四七二番地先

標識ノ種類

金属標。鋌。木杭

点番号


6

線番号

II 515

キザミ

要 図

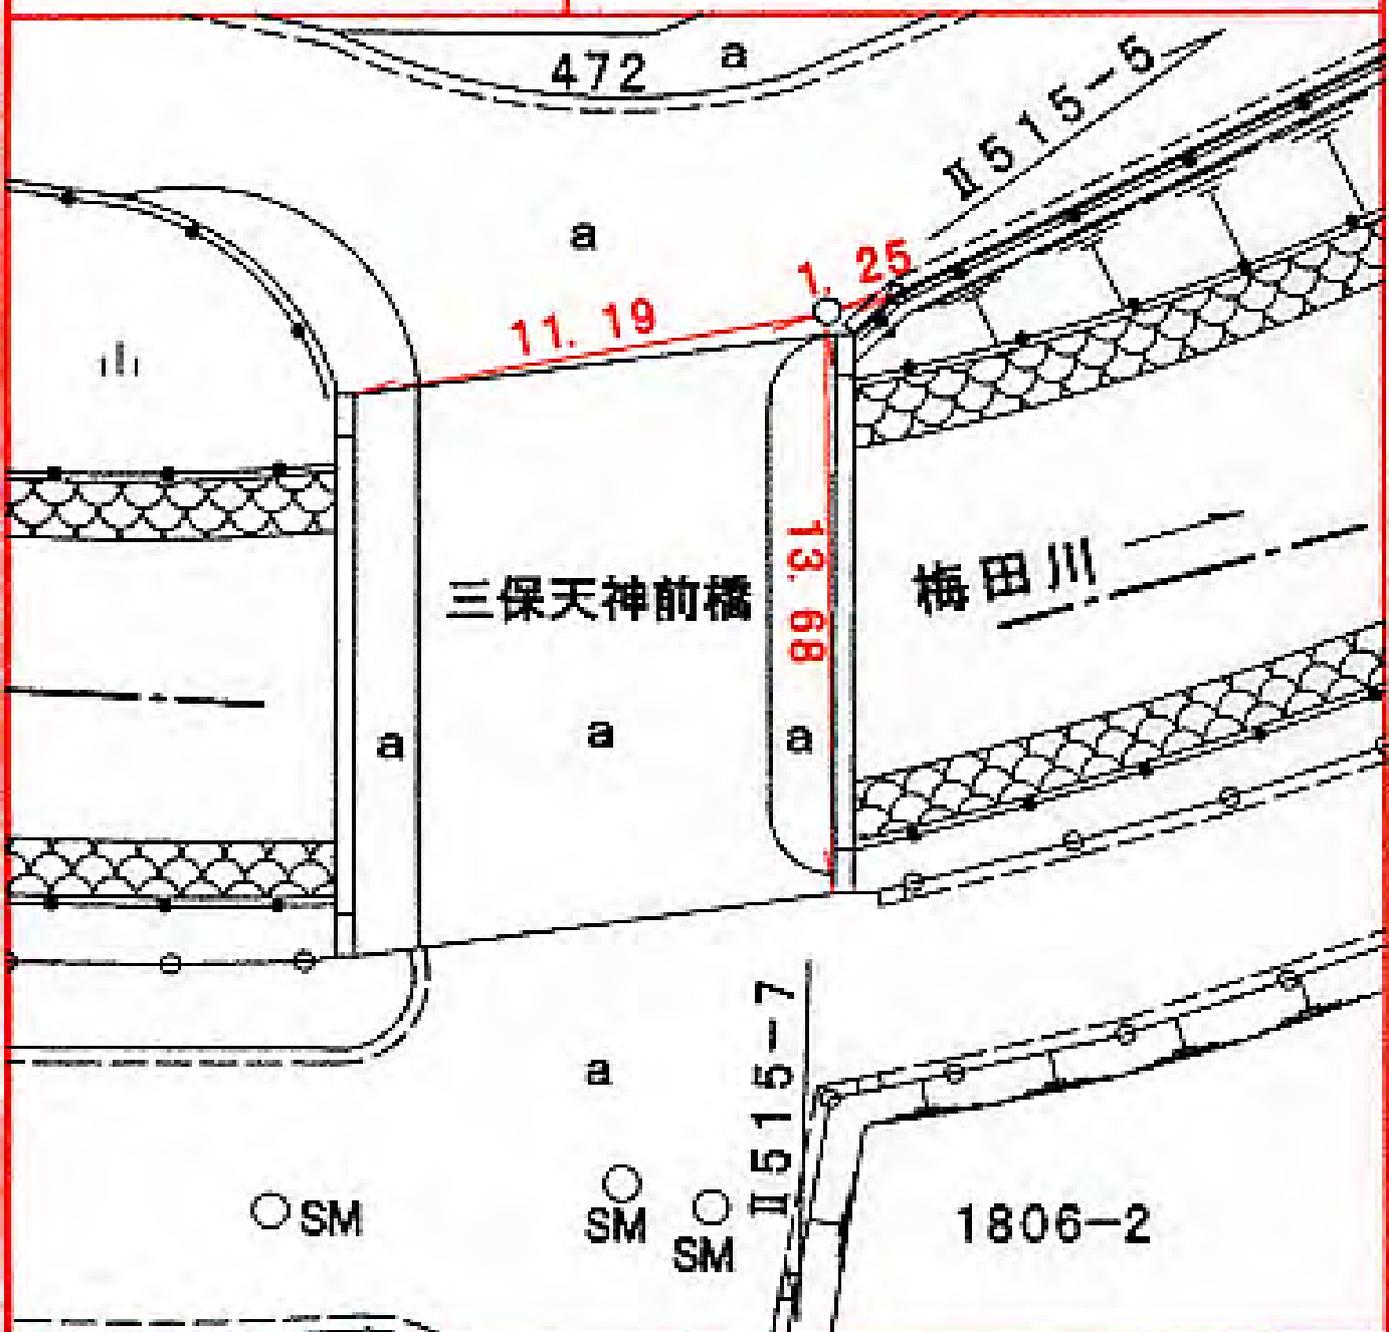

所在地

標識ノ種類

点番号

線番号

緑区三保町一八三四―一 番地先 ✓


金属標。鋌。木杭

7

II 515

キザミ

要 図

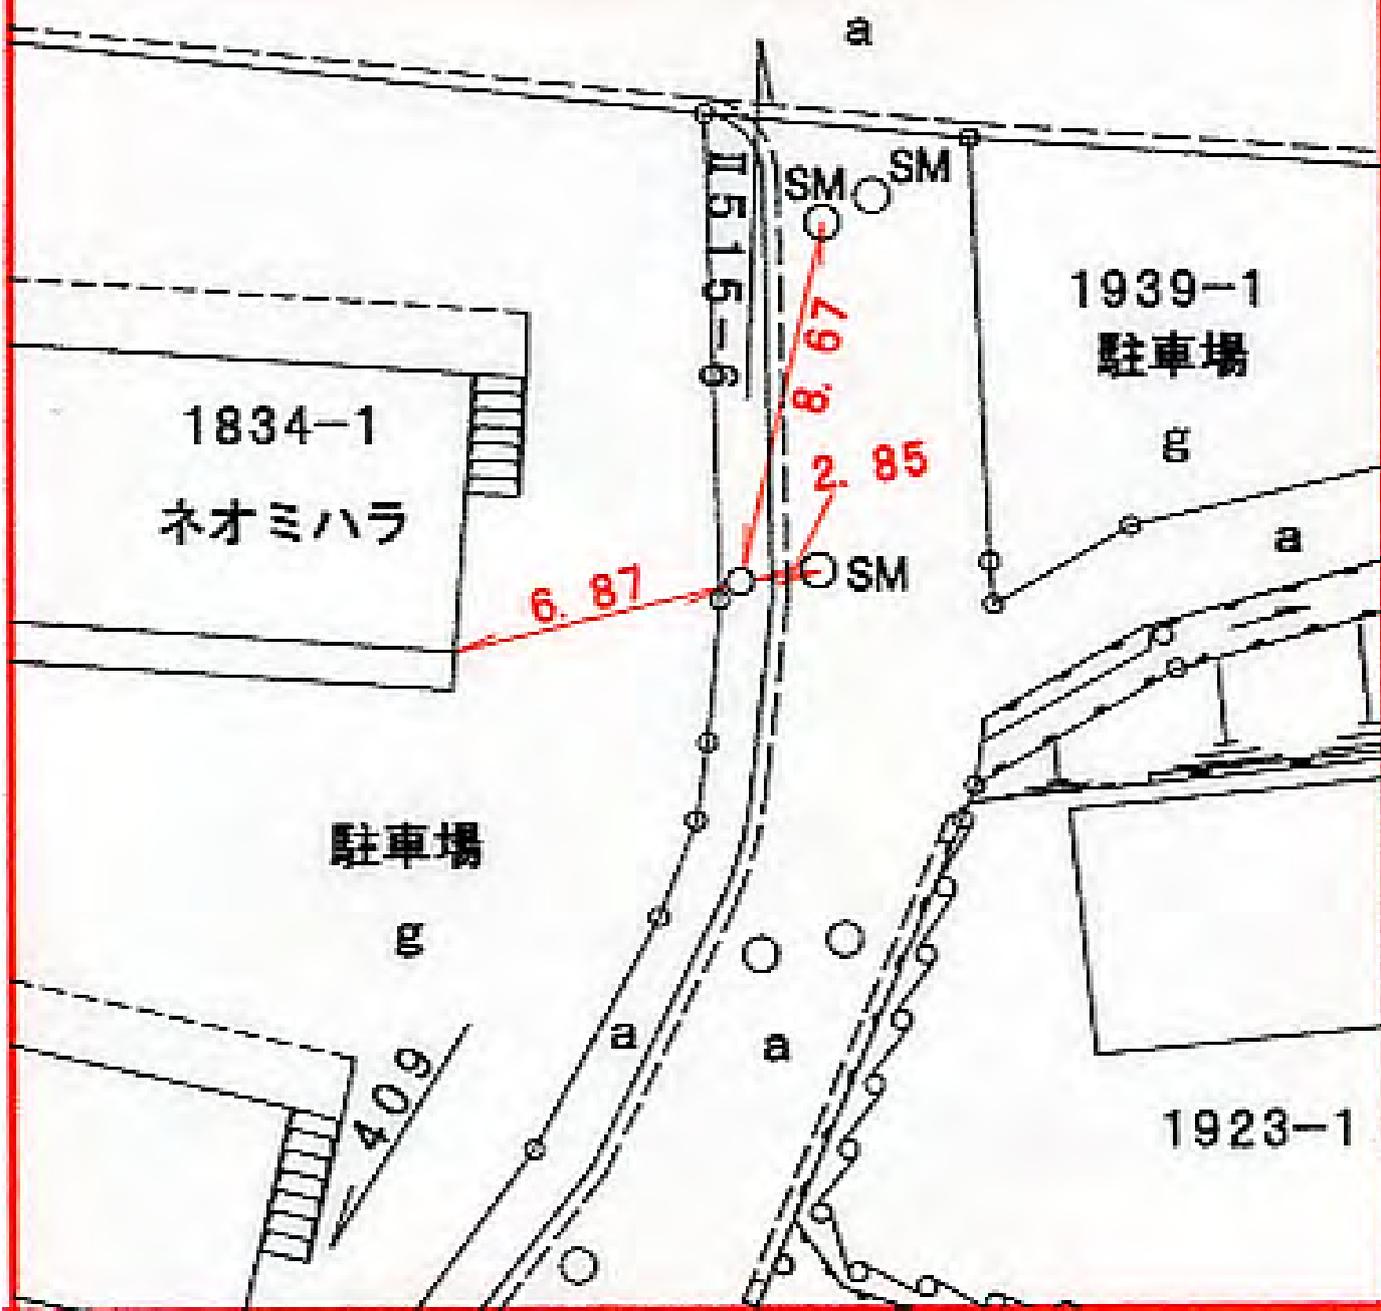

所在地

緑区小山町六〇九―二番地先

標識ノ種類

金属標。鋏。木杭

キザミ


点番号

8

線番号

II 515

要 図

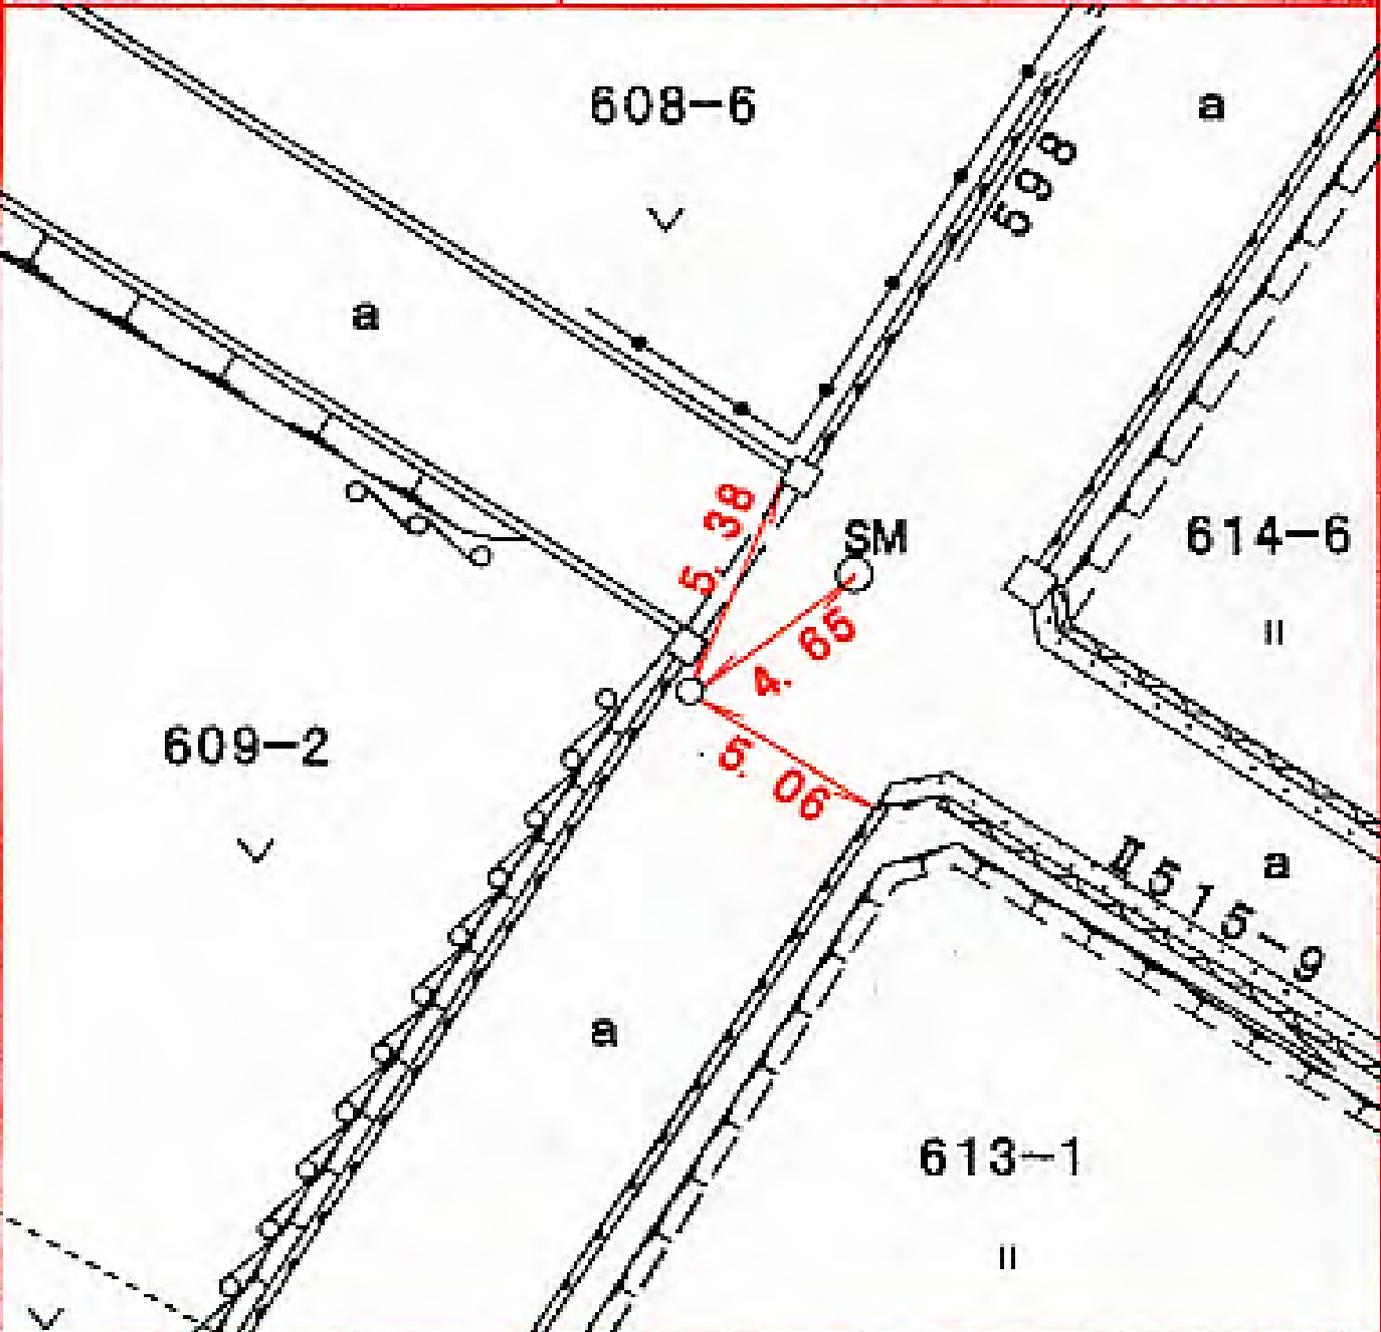

所在地

緑区小山町六三九―八番地先

標識ノ種類

金属標。鋏。木杭

点番号


9

線番号

II 515

キザミ

要 図

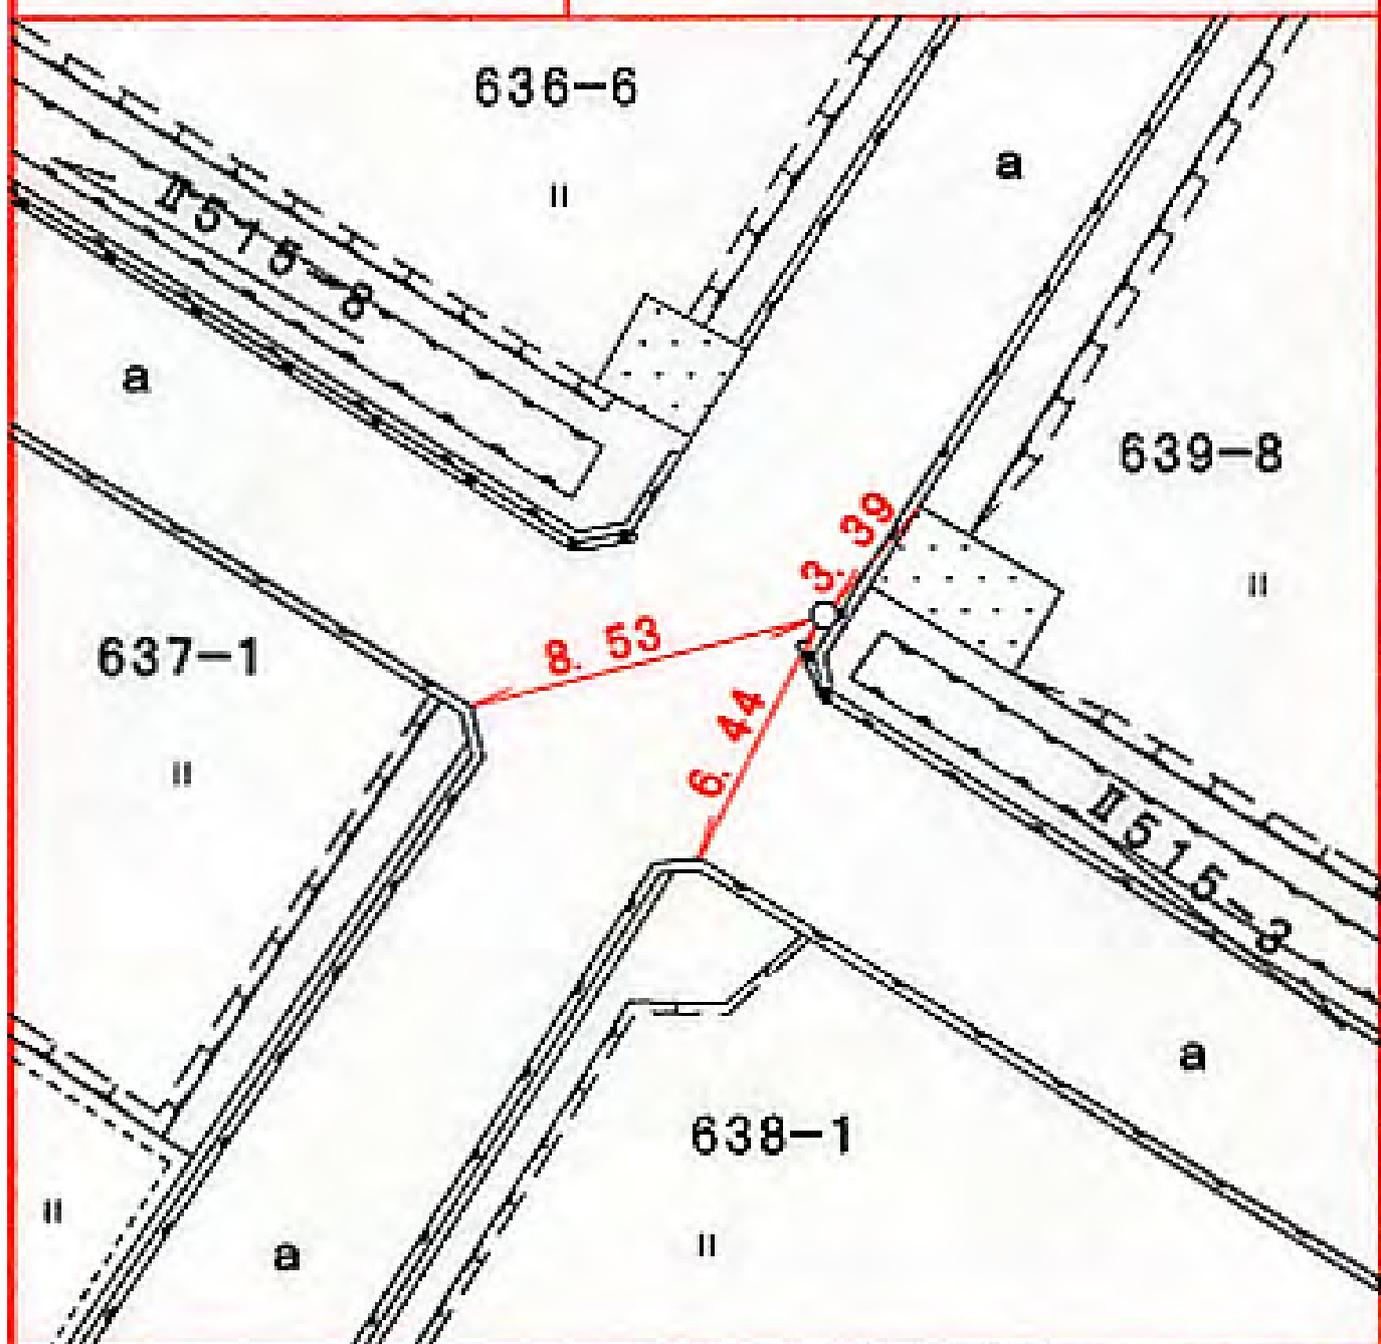

線番号	点番号	標識ノ種類
-----	-----	-------

所在地


II 516	1
--------	---

金属標。鋸。木杭

緑区十日市場町八八三十三番地先

要 図

キザミ

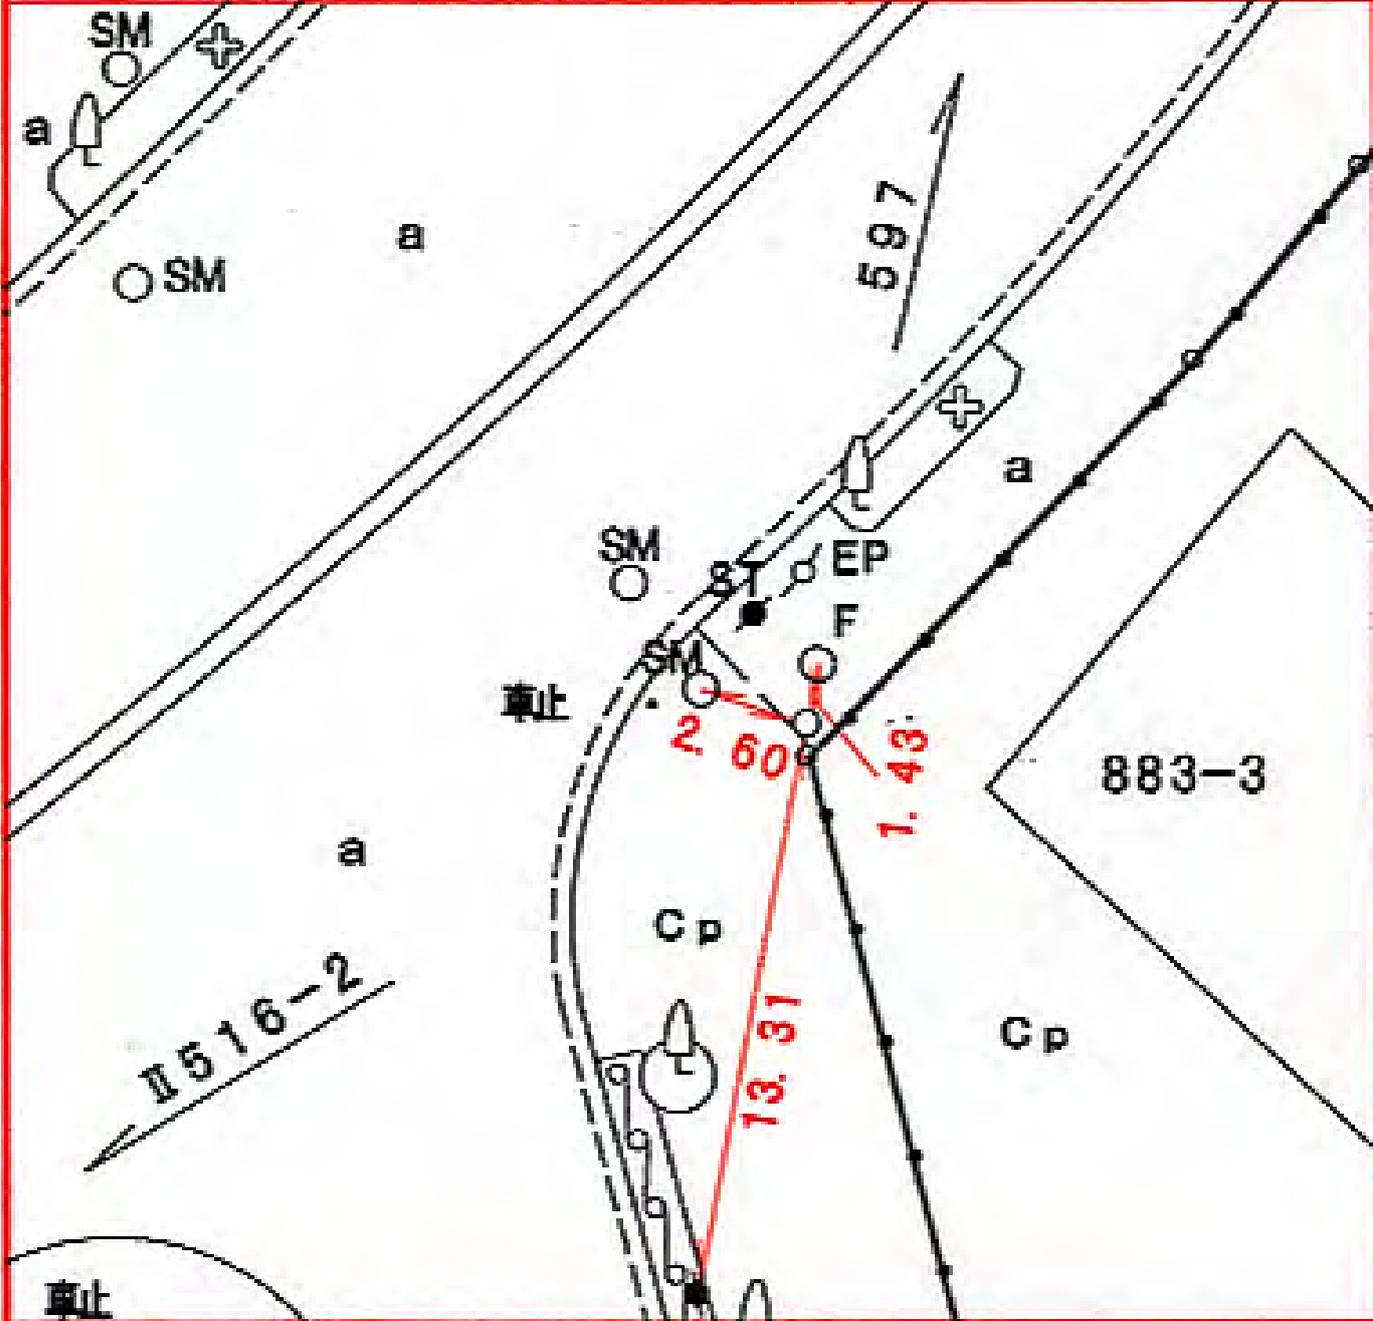

線番号	点番号	標識ノ種類
-----	-----	-------

所在地


II 516	2
--------	---

金属標。鋏。木杭

緑区十日市場町九三二—一番地先

要 図

キザミ

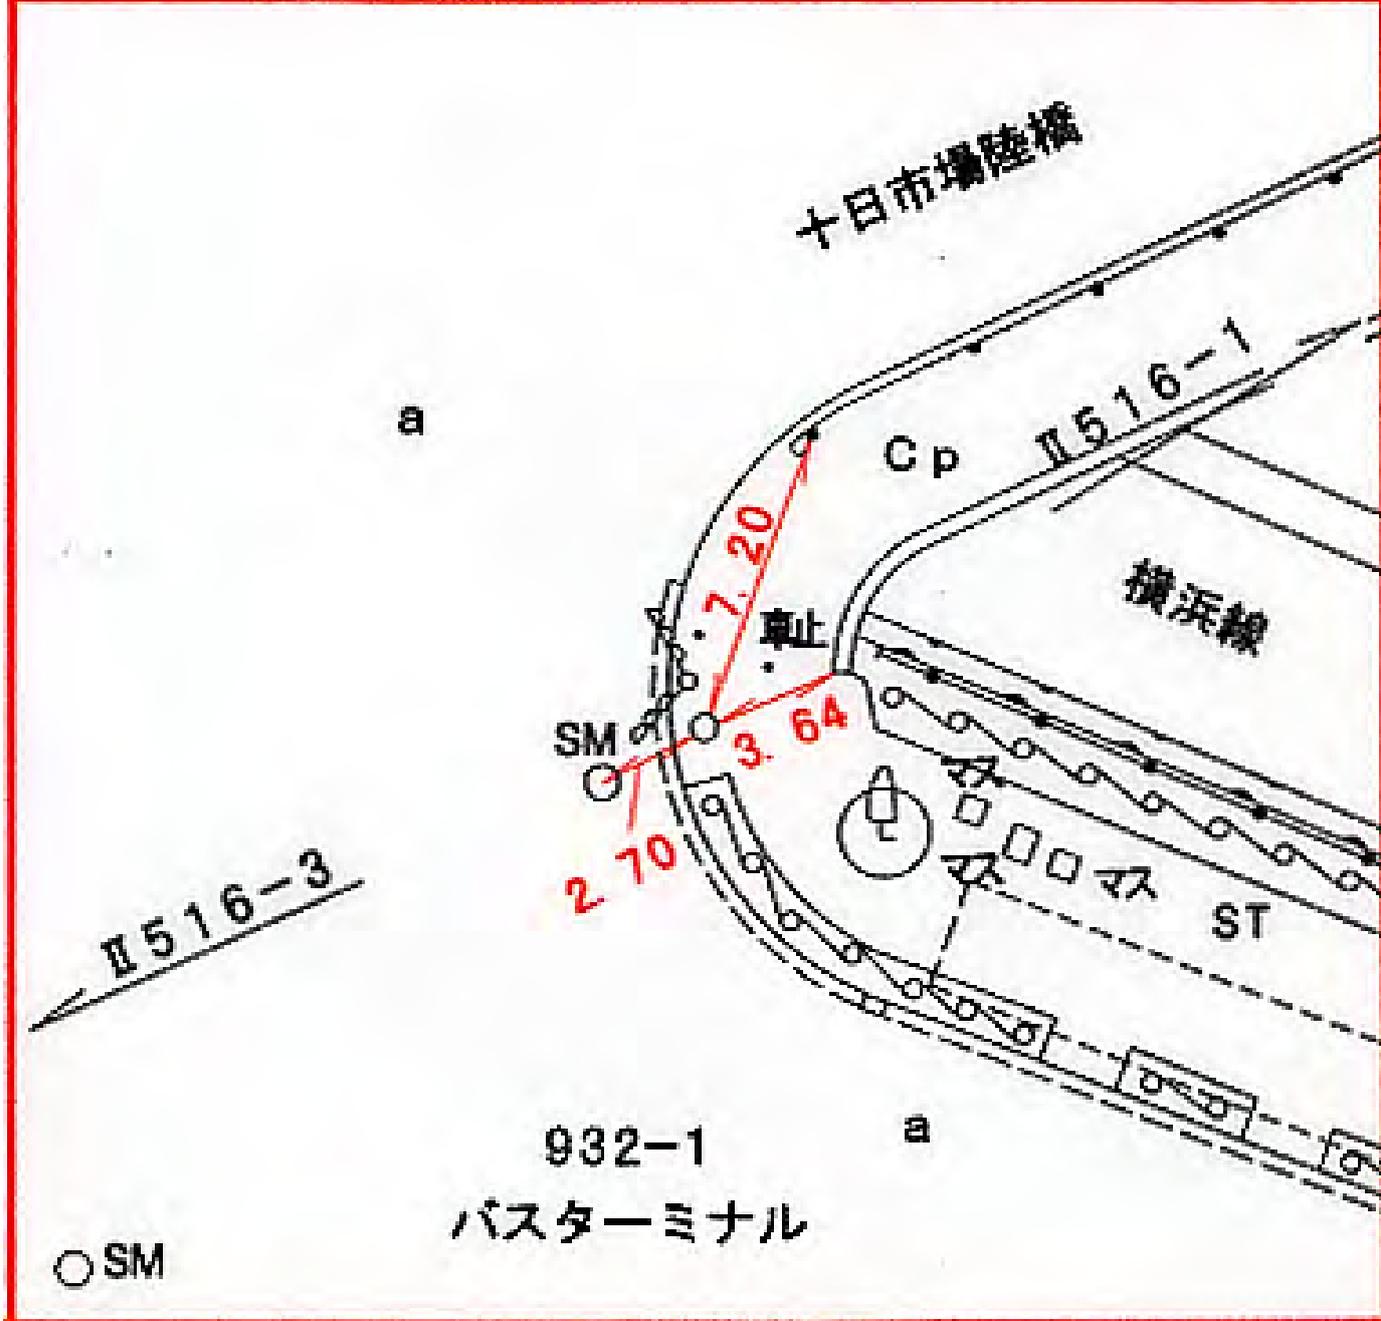


○ SM

932-1
バスターミナル

線番号	点番号	標識ノ種類
-----	-----	-------

II 516	4	金属標 。鋌。木杭
--------	---	---

要 図	キザミ
-----	-----

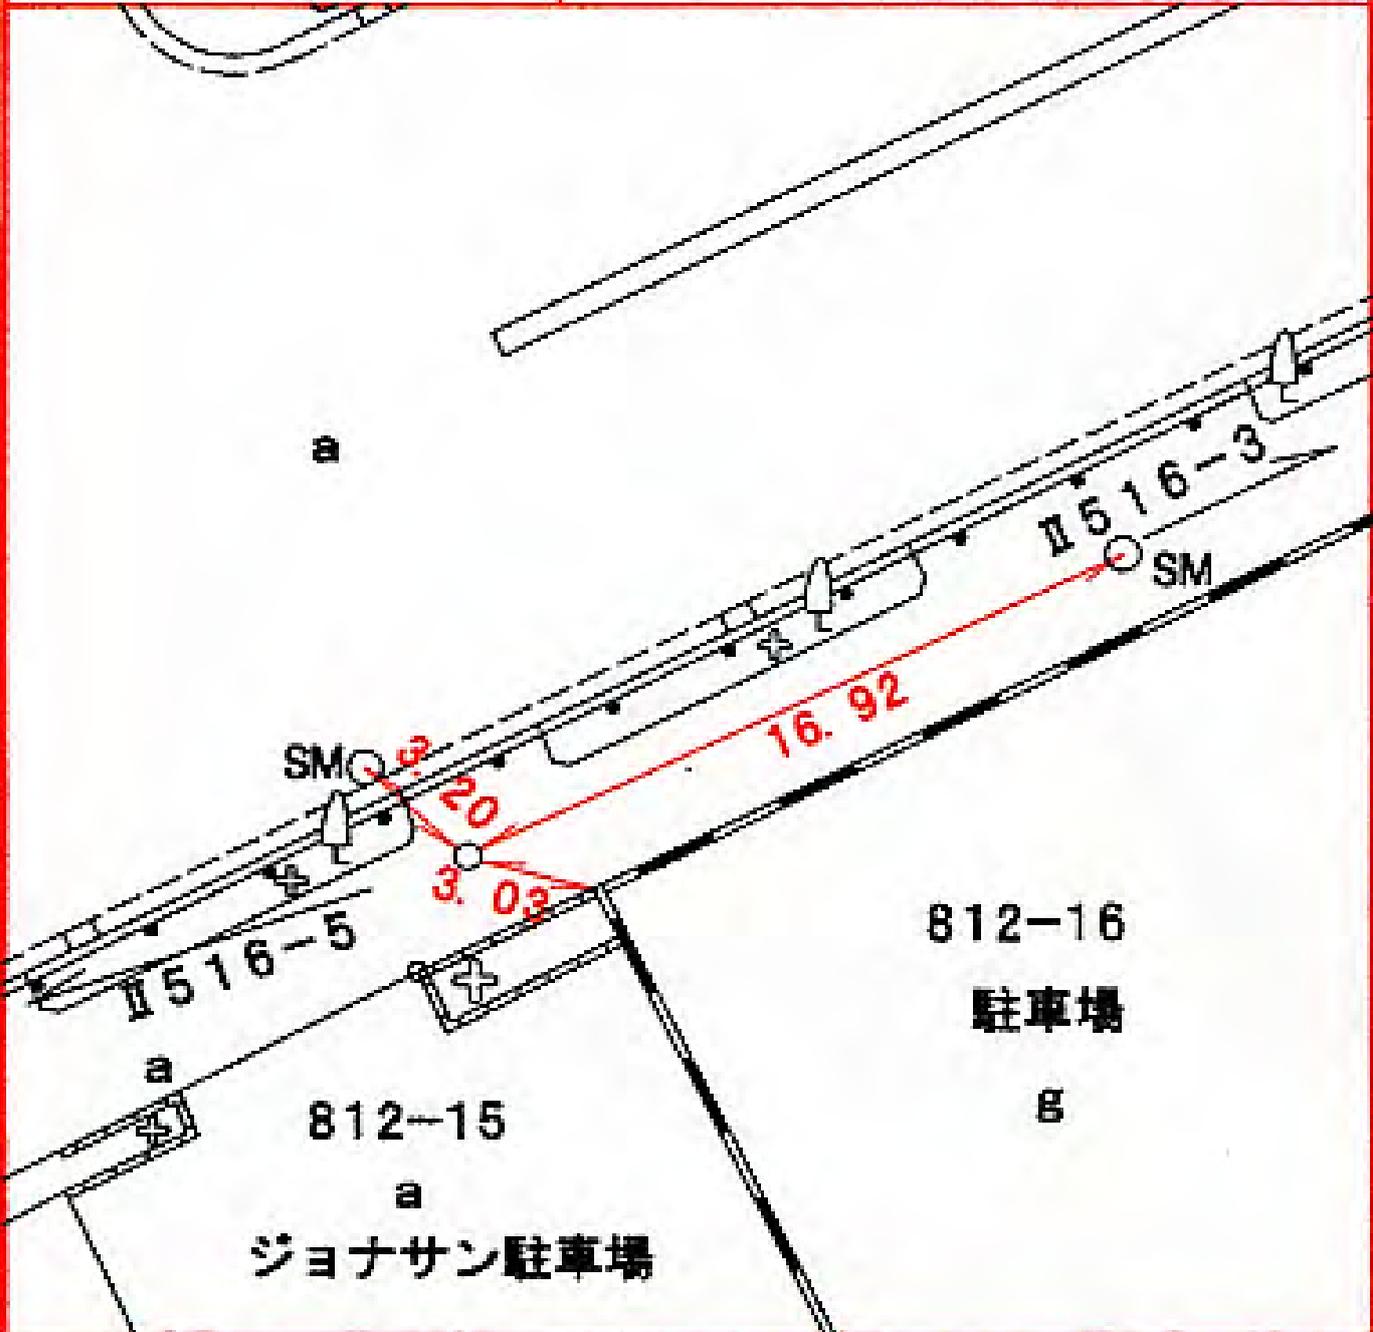

所在地
 緑区十日市場町八二一一五番地先 ✓

線番号	点番号	標識ノ種類	所在地
-----	-----	-------	-----

II 516 5

金属標。鋌。木杭

緑区十日市場町八五五―一 番地先

要 図

キザミ



所在地

標識ノ種類

点番号

線番号

緑区十日市場町八五四―九番地先


金属標。鋌。木杭

6

II 516

キザミ

要 図

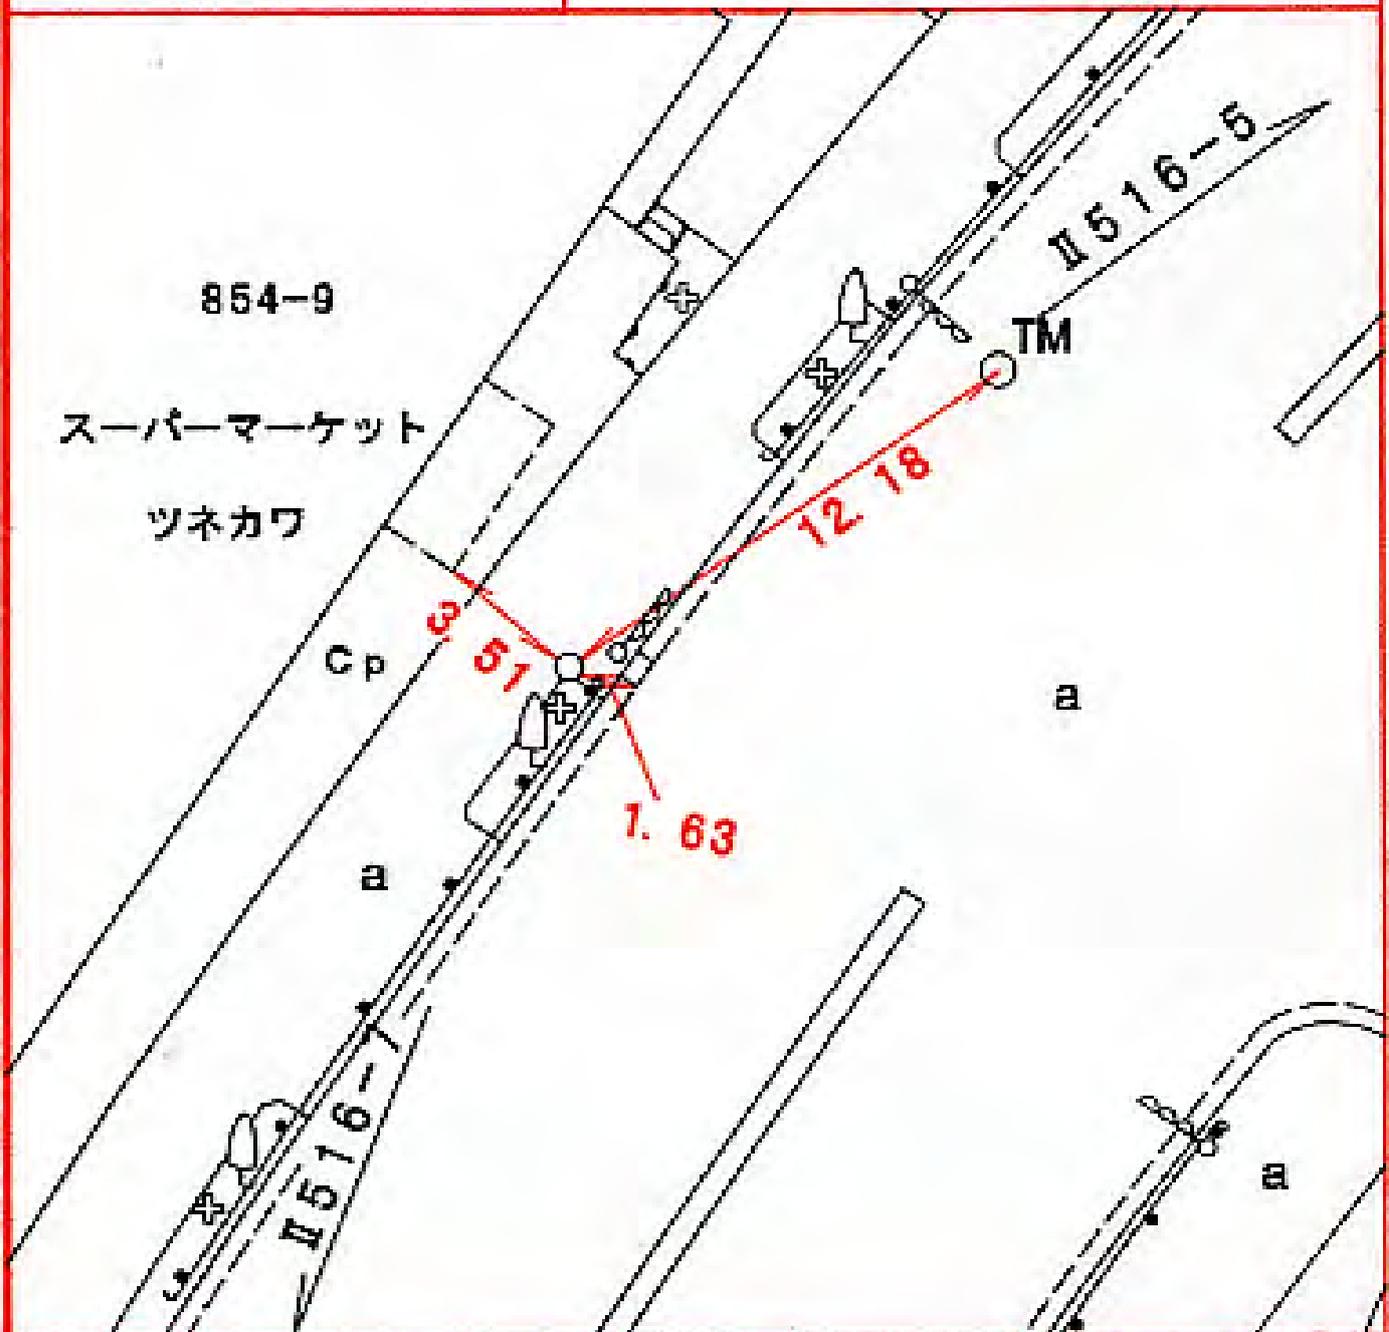

所在地

緑区十日市場町八六四番地先

標識ノ種類

金属標。鋏。木杭

キザミ


点番号

11

線番号

II516

要 図

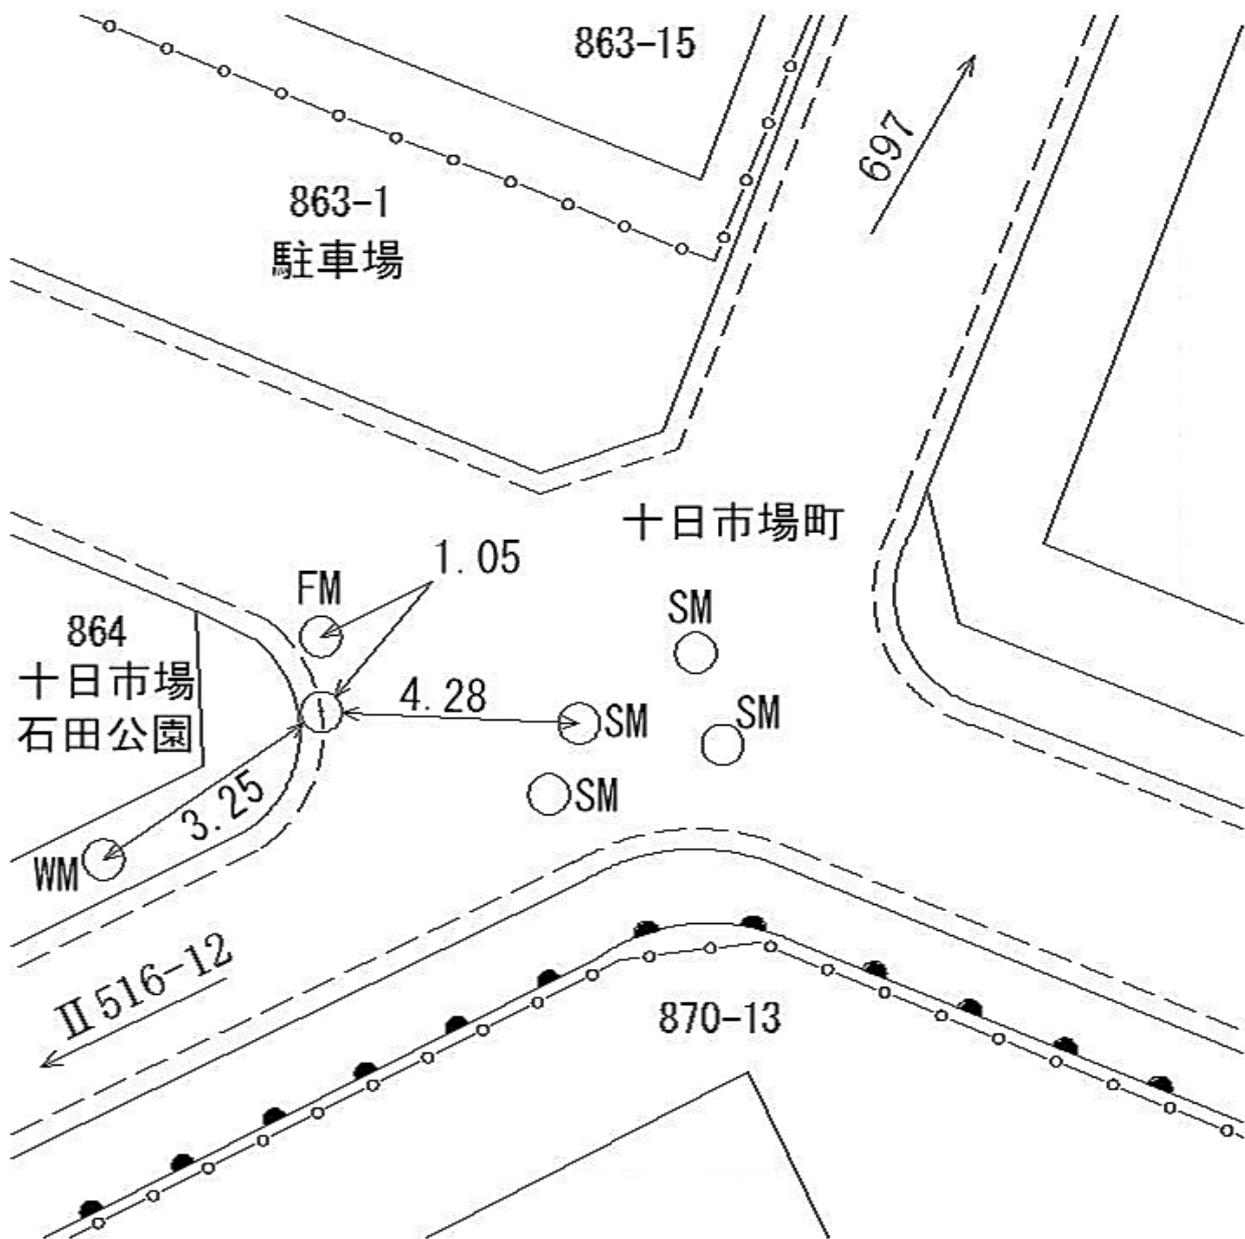

所在地

緑区十日市場町八六五―二番地先

標識ノ種類

金属標。鋏。木杭

キザミ

線番号

II 516

点番号

12

要

図



所在地

緑区十日市場町一二五八番地先

標識ノ種類

金属標。鋏。木杭

点番号


13

線番号

II516

キザミ

要 図

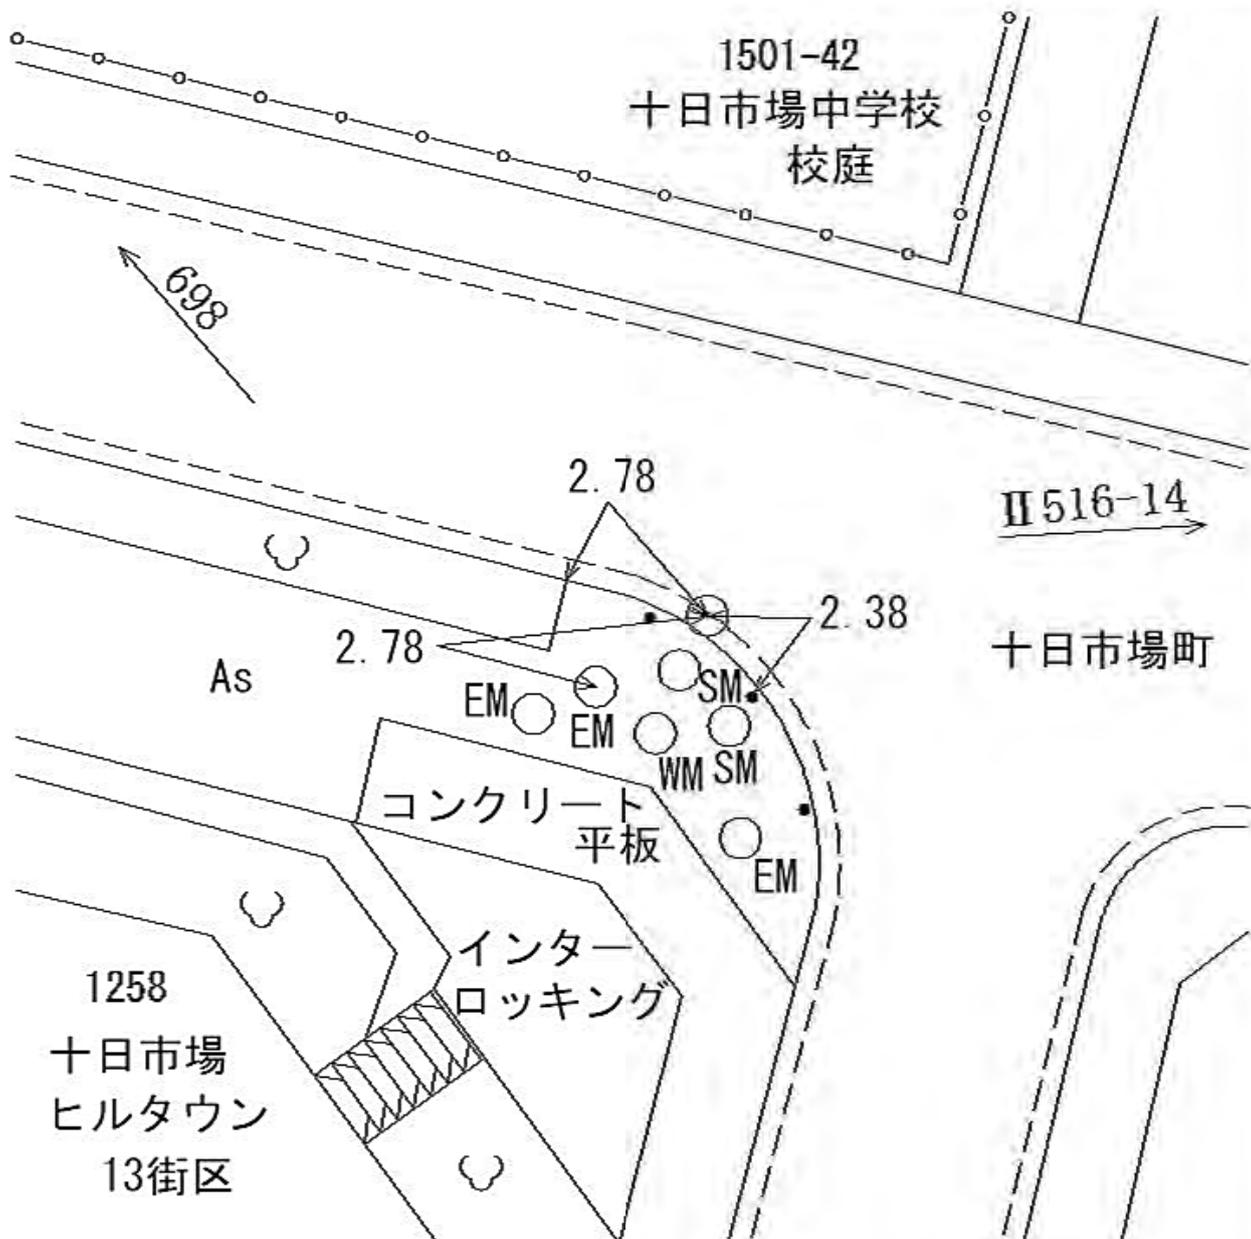

所在地

緑区十日市場町一二九六番地先

標識ノ種類

金属標。鋏。木杭

キザミ

線番号


II516

点番号

14

要

図

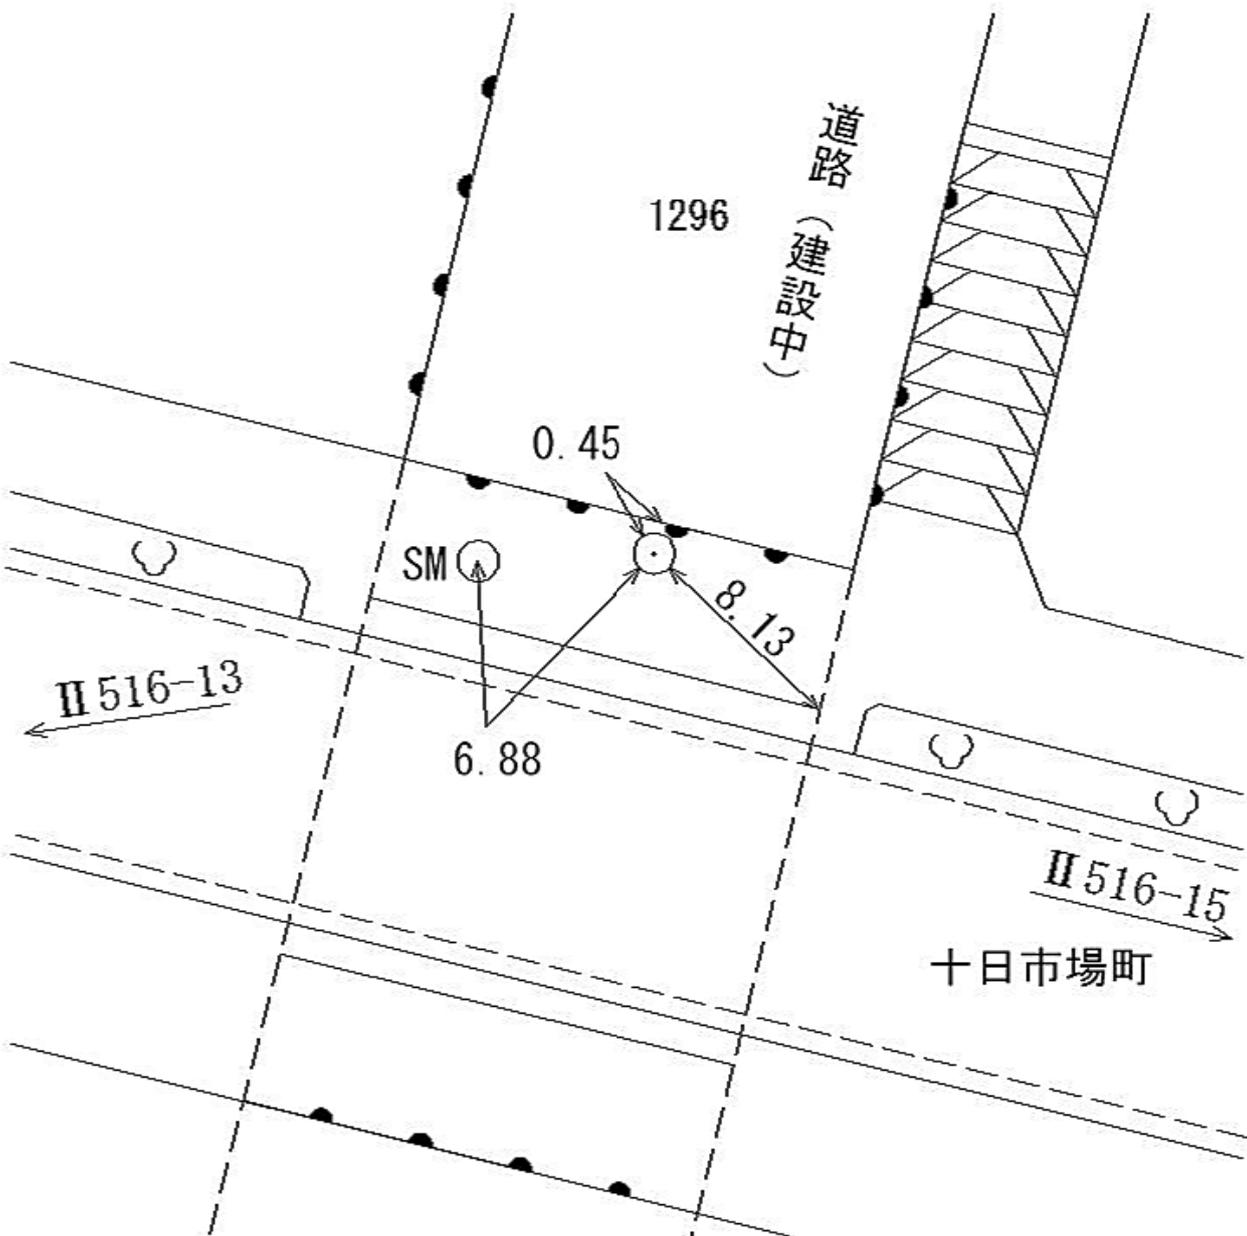

線番号	点番号	標識ノ種類	所在地
II516	15	(金属標) ◦ 鋌 ◦ 木杭 キザミ	緑区十日市場町一二五八番地先
要 図			
<p> 1296 1258 十日市場ヒルタウン7街区 1258 十日市場町 II516-14 II516-16 3.02 3.96 1.00 止 As As </p>			

所在地

緑区十日市場町一二五八番地先

標識ノ種類

金属標。鋏。木杭

キザミ

線番号


II516

点番号

16

要

図

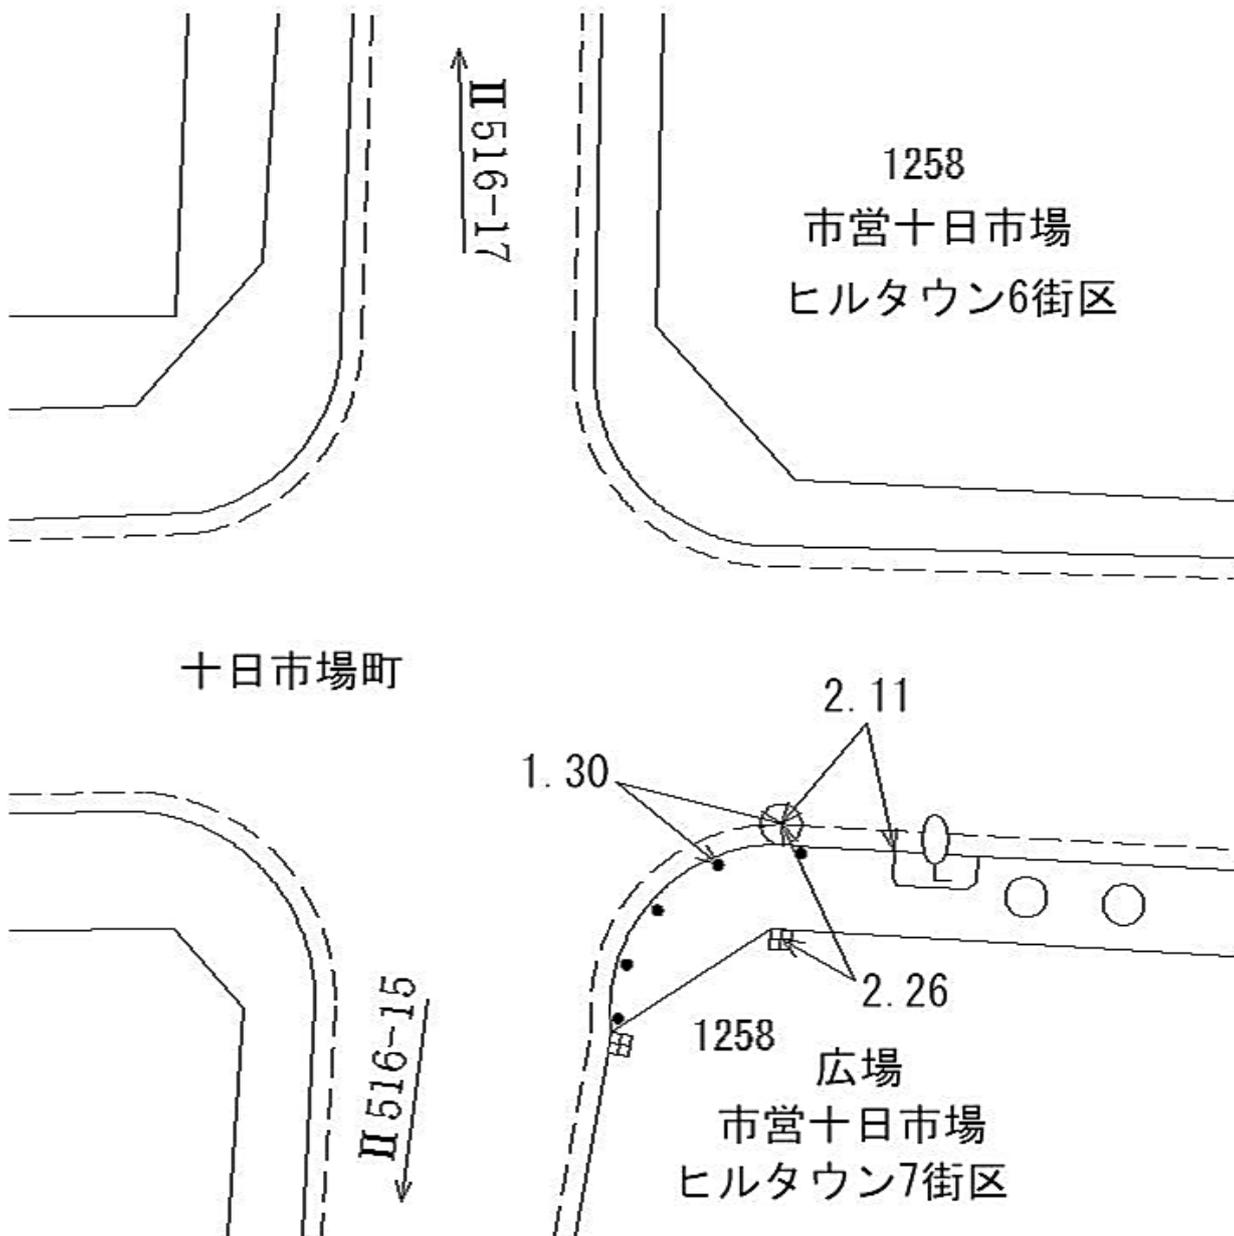

所在地

緑区十日市場町八三九―二番地先

標識ノ種類

金属標。鋏。木杭

点番号

17


線番号

II516

キザミ

要 図

839-2
十日市場町

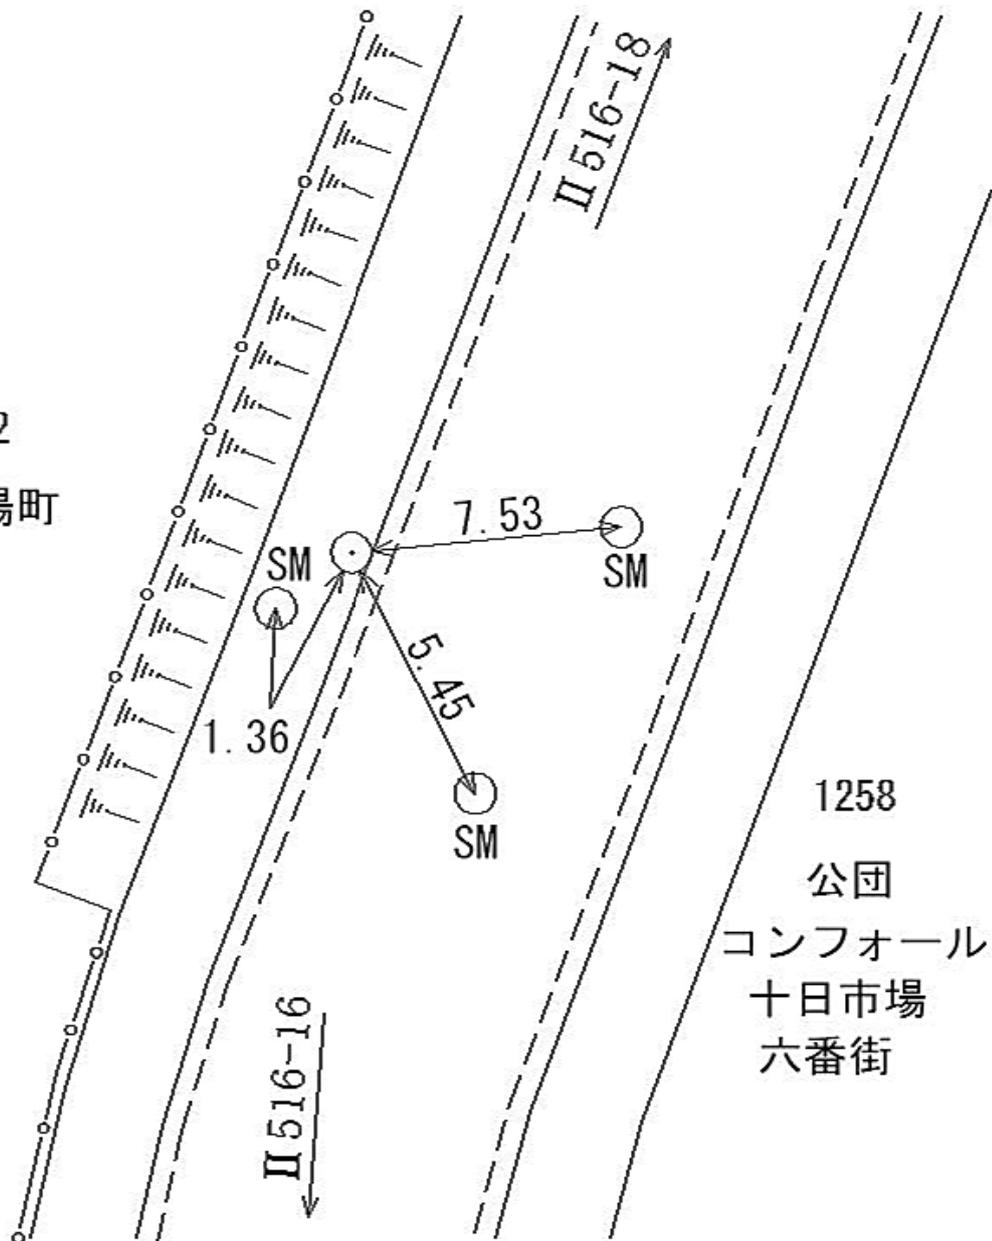

所在地

緑区十日市場町八四〇―一番地先

標識ノ種類

金属標。鋏。木杭

キザミ

線番号

II 516


点番号

19

要

図

十日市場町

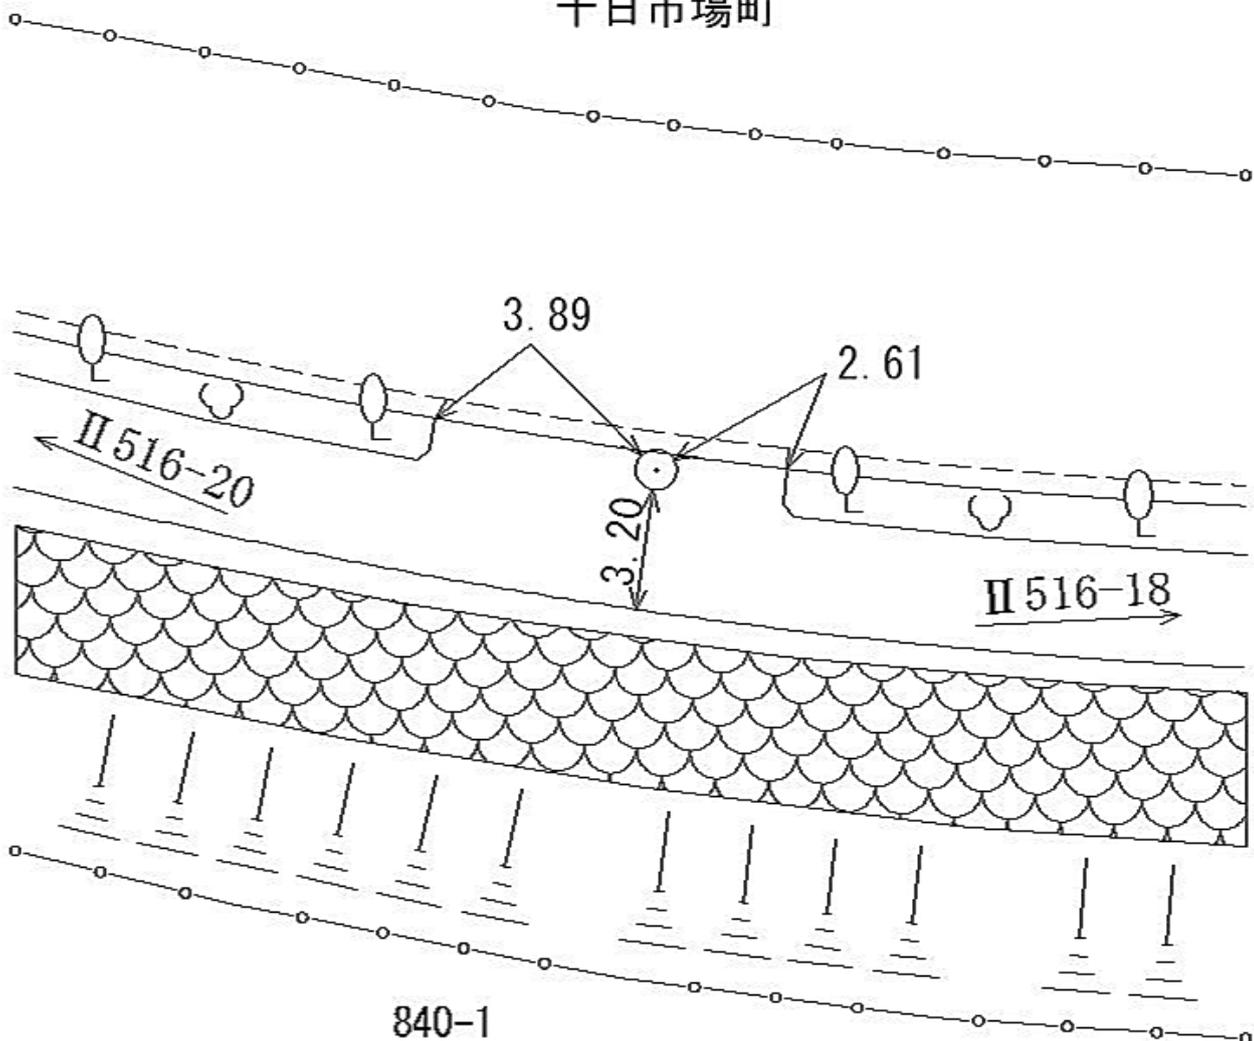

所在地

緑区十日市場町八一三一―一二番地先

標識ノ種類

金属標。鋏。木杭

キザミ

点番号

20

線番号

II516

要 図

813-12


5.70

1.12

1.81

SM

十日市場町

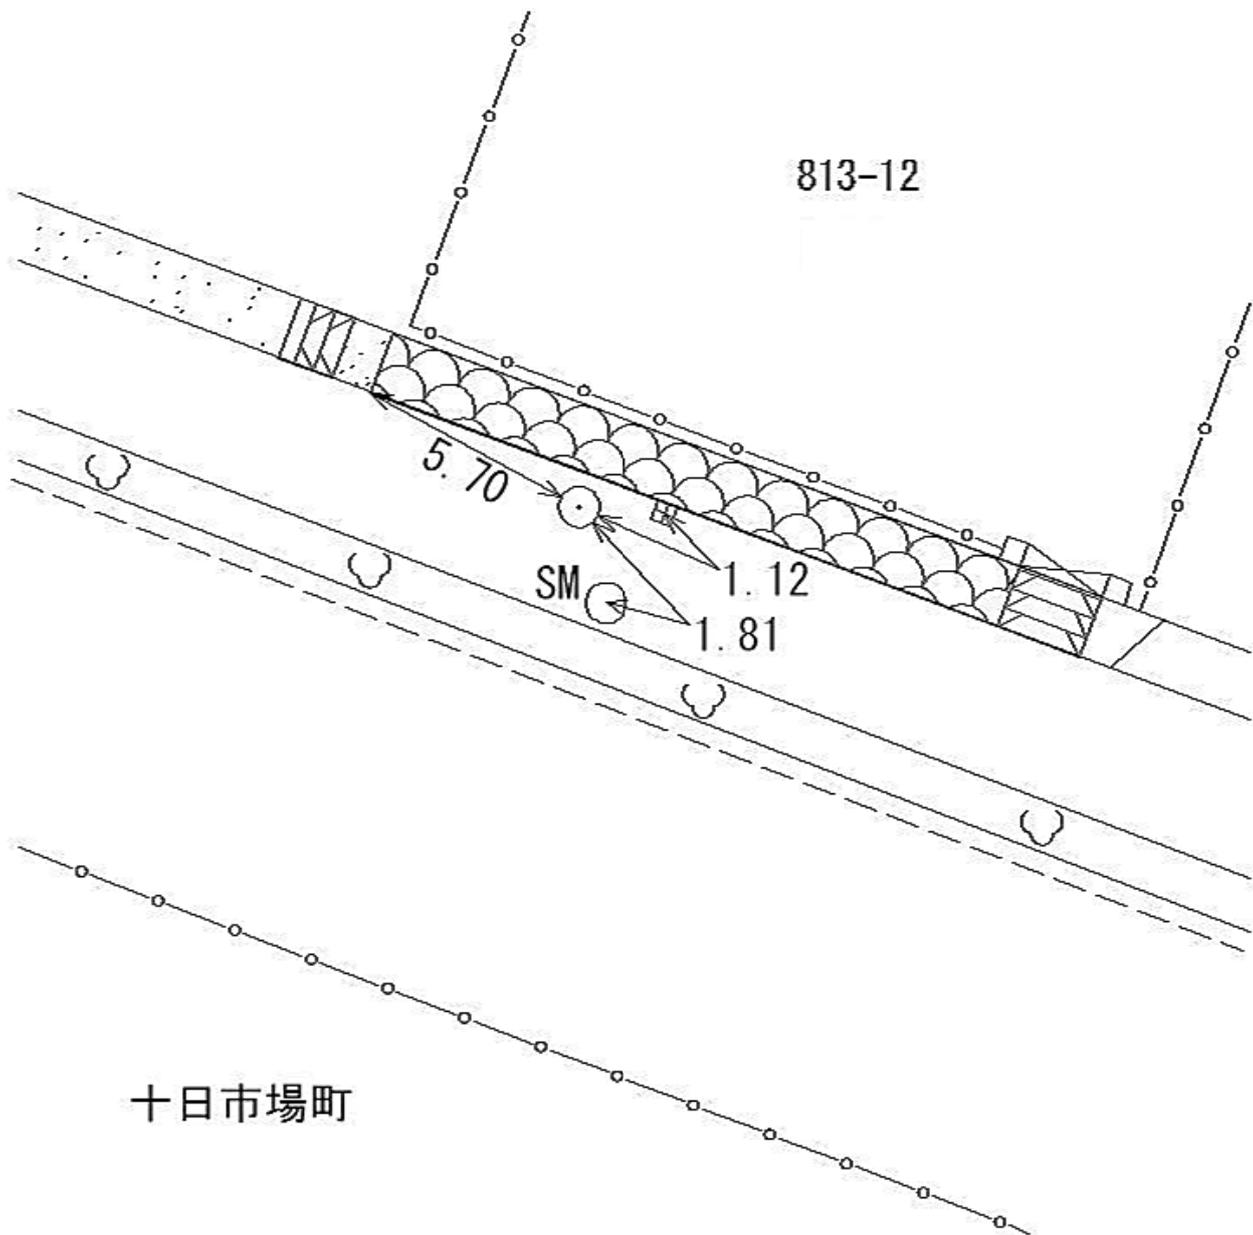

所在地

青葉区しらとり台四八―一 一 番地先

標識ノ種類

金属標。鋏。木杭

点番号


1

線番号

II 517

キザミ

要 図

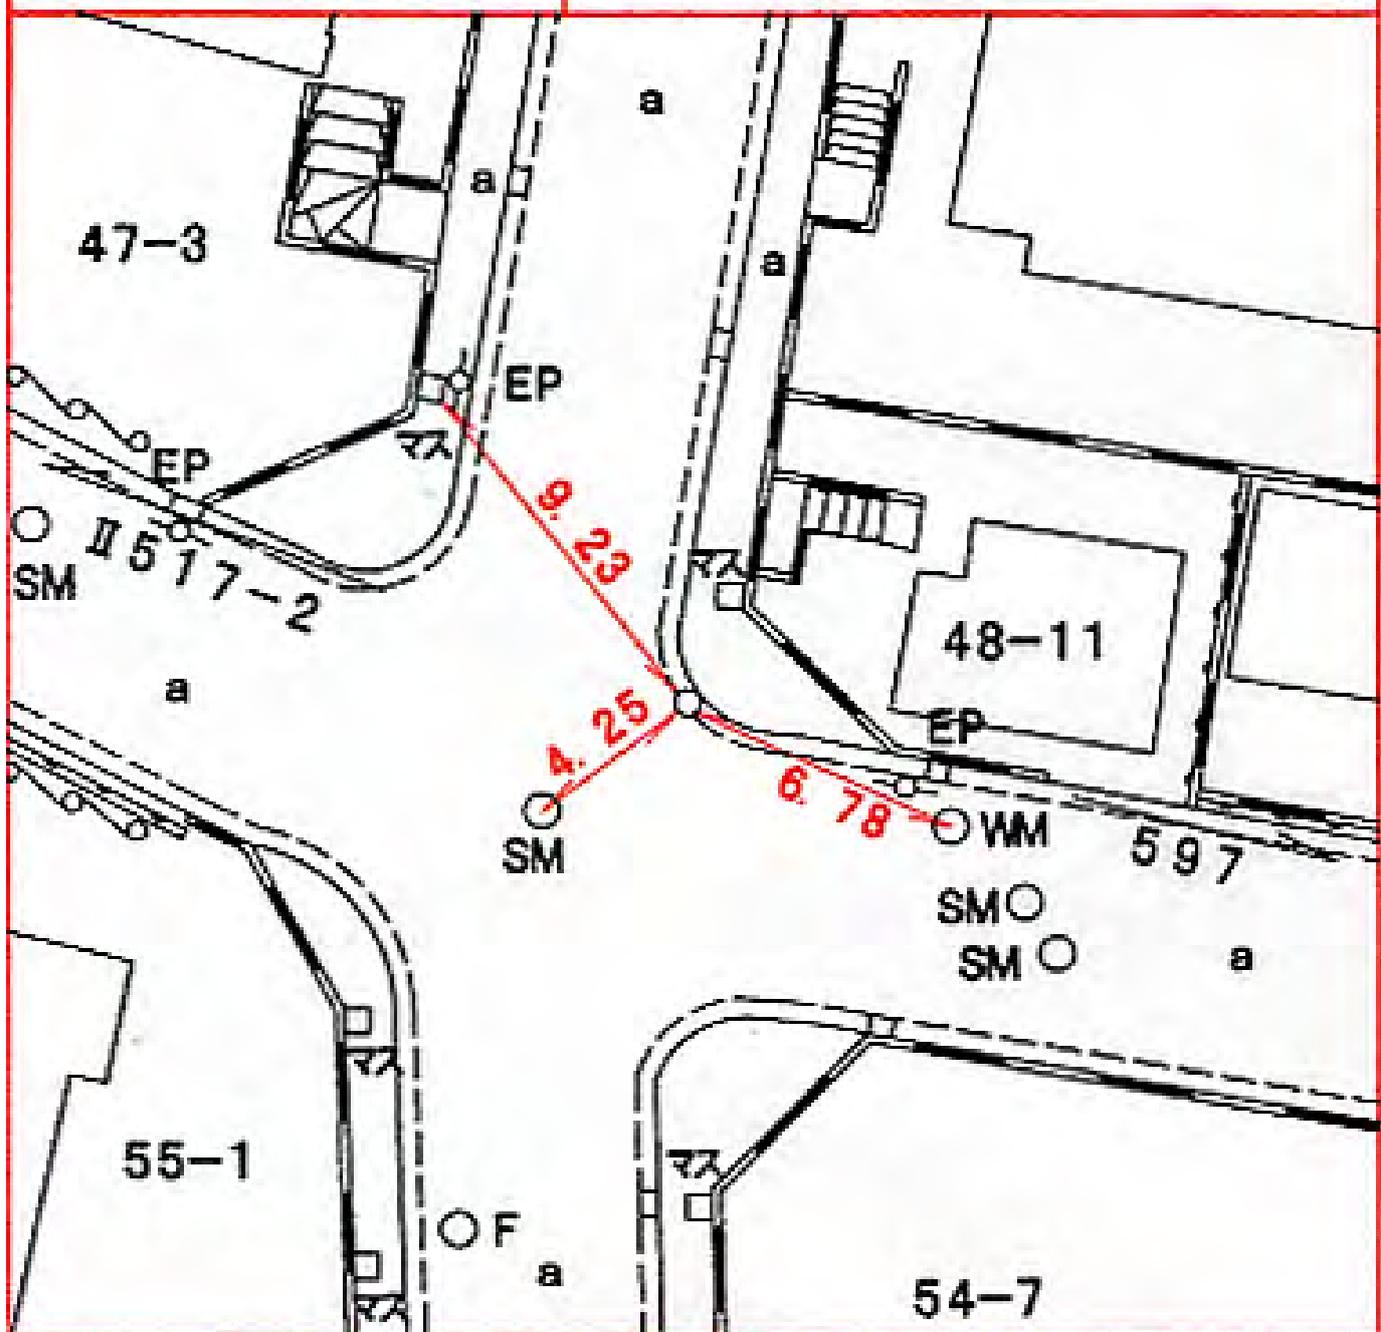

線番号	点番号	標識ノ種類
-----	-----	-------

所在地


II 517	2
--------	---

金属標。鋸。木杭

青葉区しらとり台五九一一番地先

要 図

キザミ

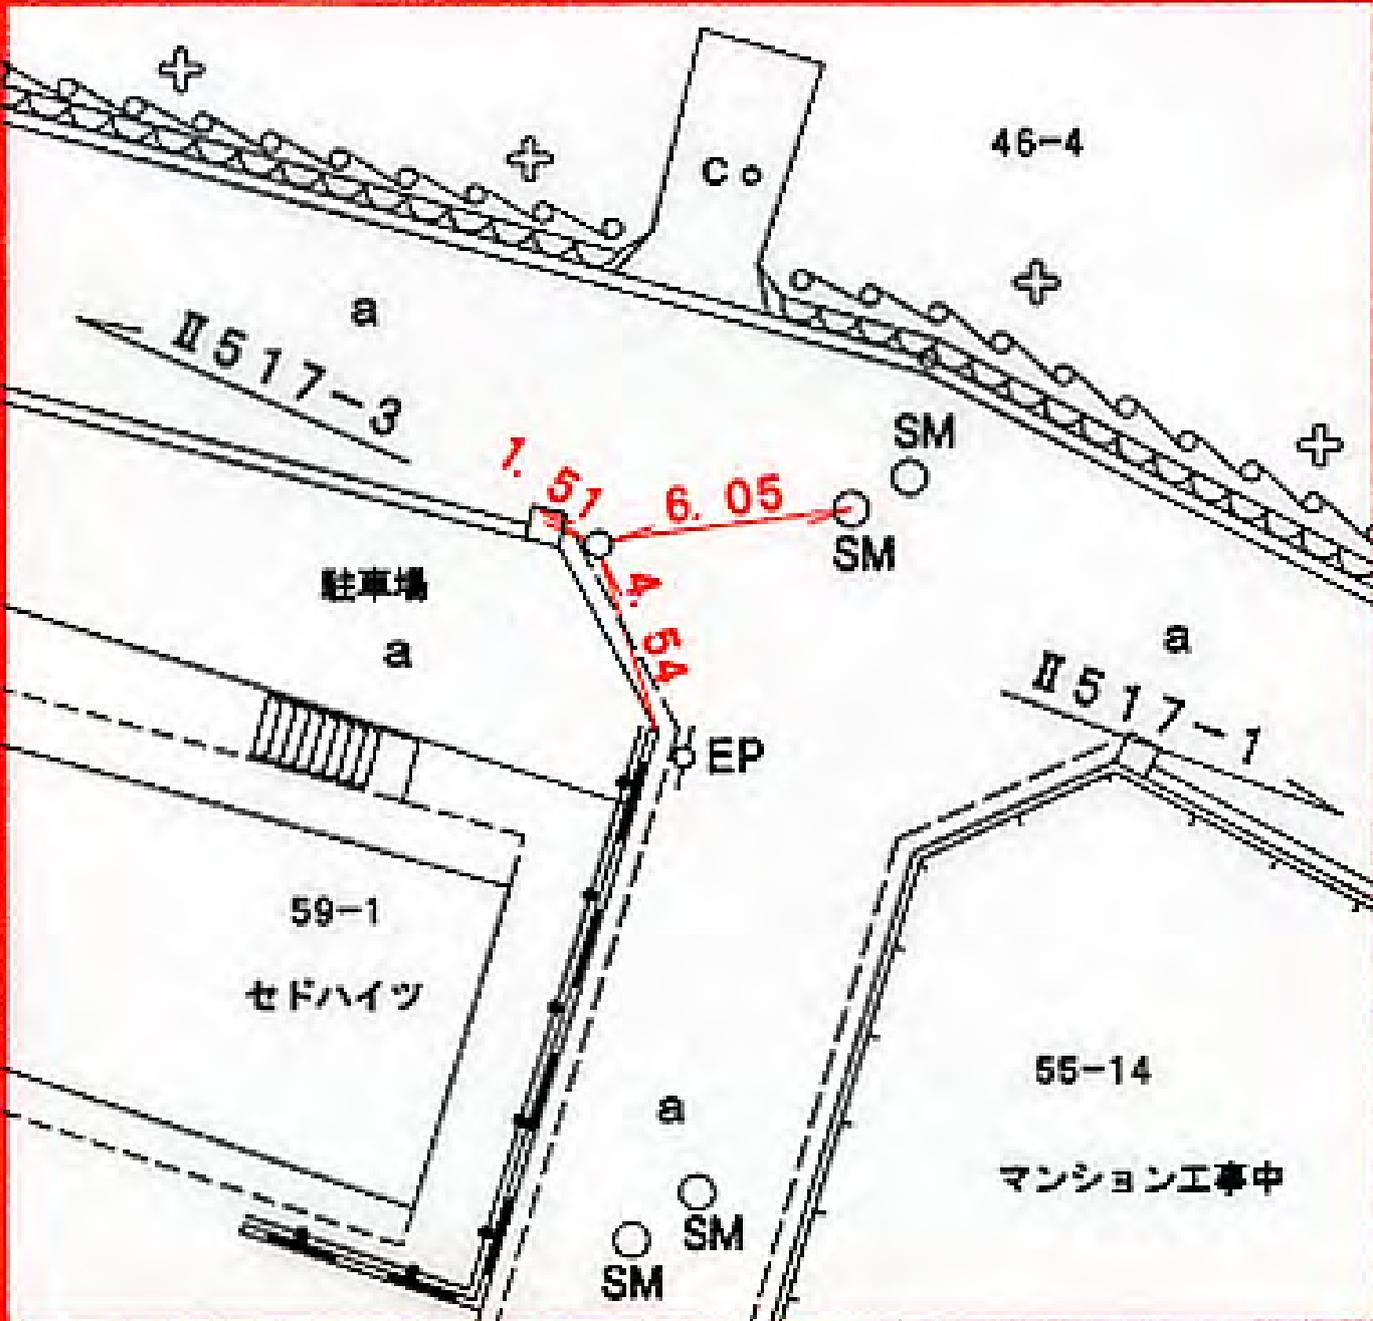

所在地

青葉区しらとり台五九一八番地先



標識ノ種類

金属標。鋏。木杭

点番号


3

線番号

II 517

キザミ

要 図

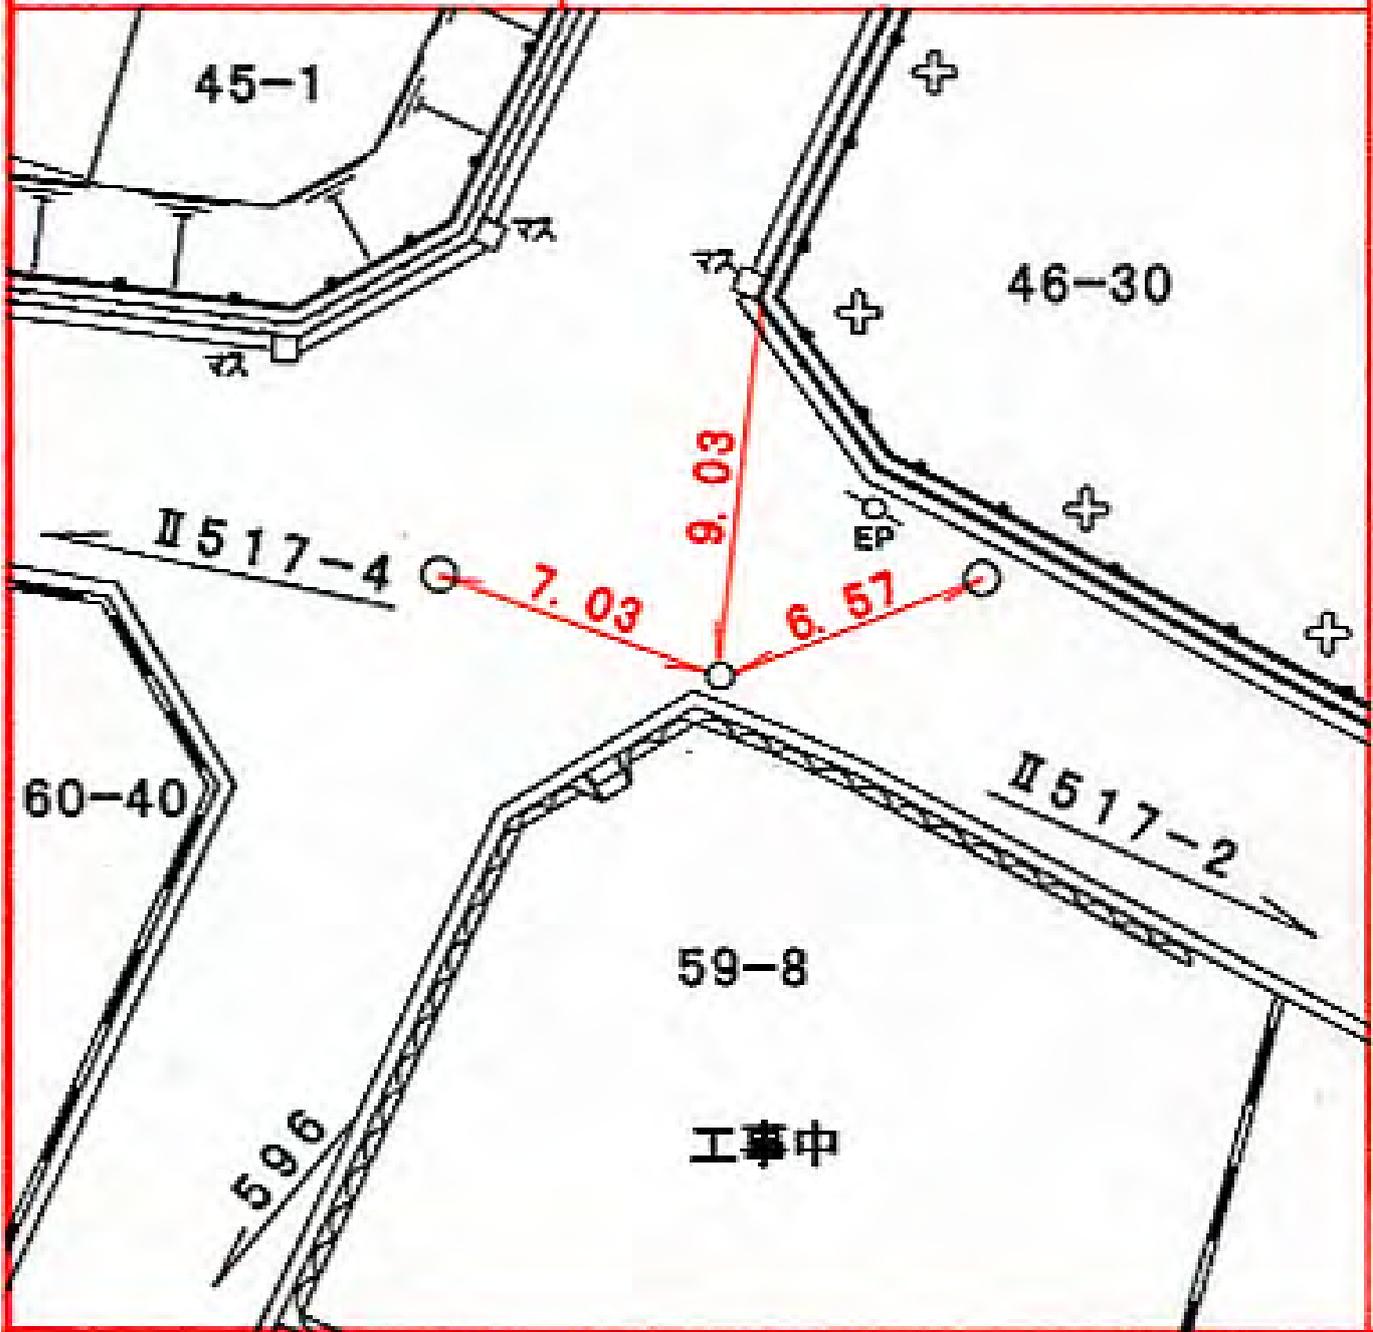

工事中

所在地

青葉区しらとり台四五―七番地先

標識ノ種類

金属標。鋌。木杭

点番号


4

線番号

II 517

キザミ

要 図

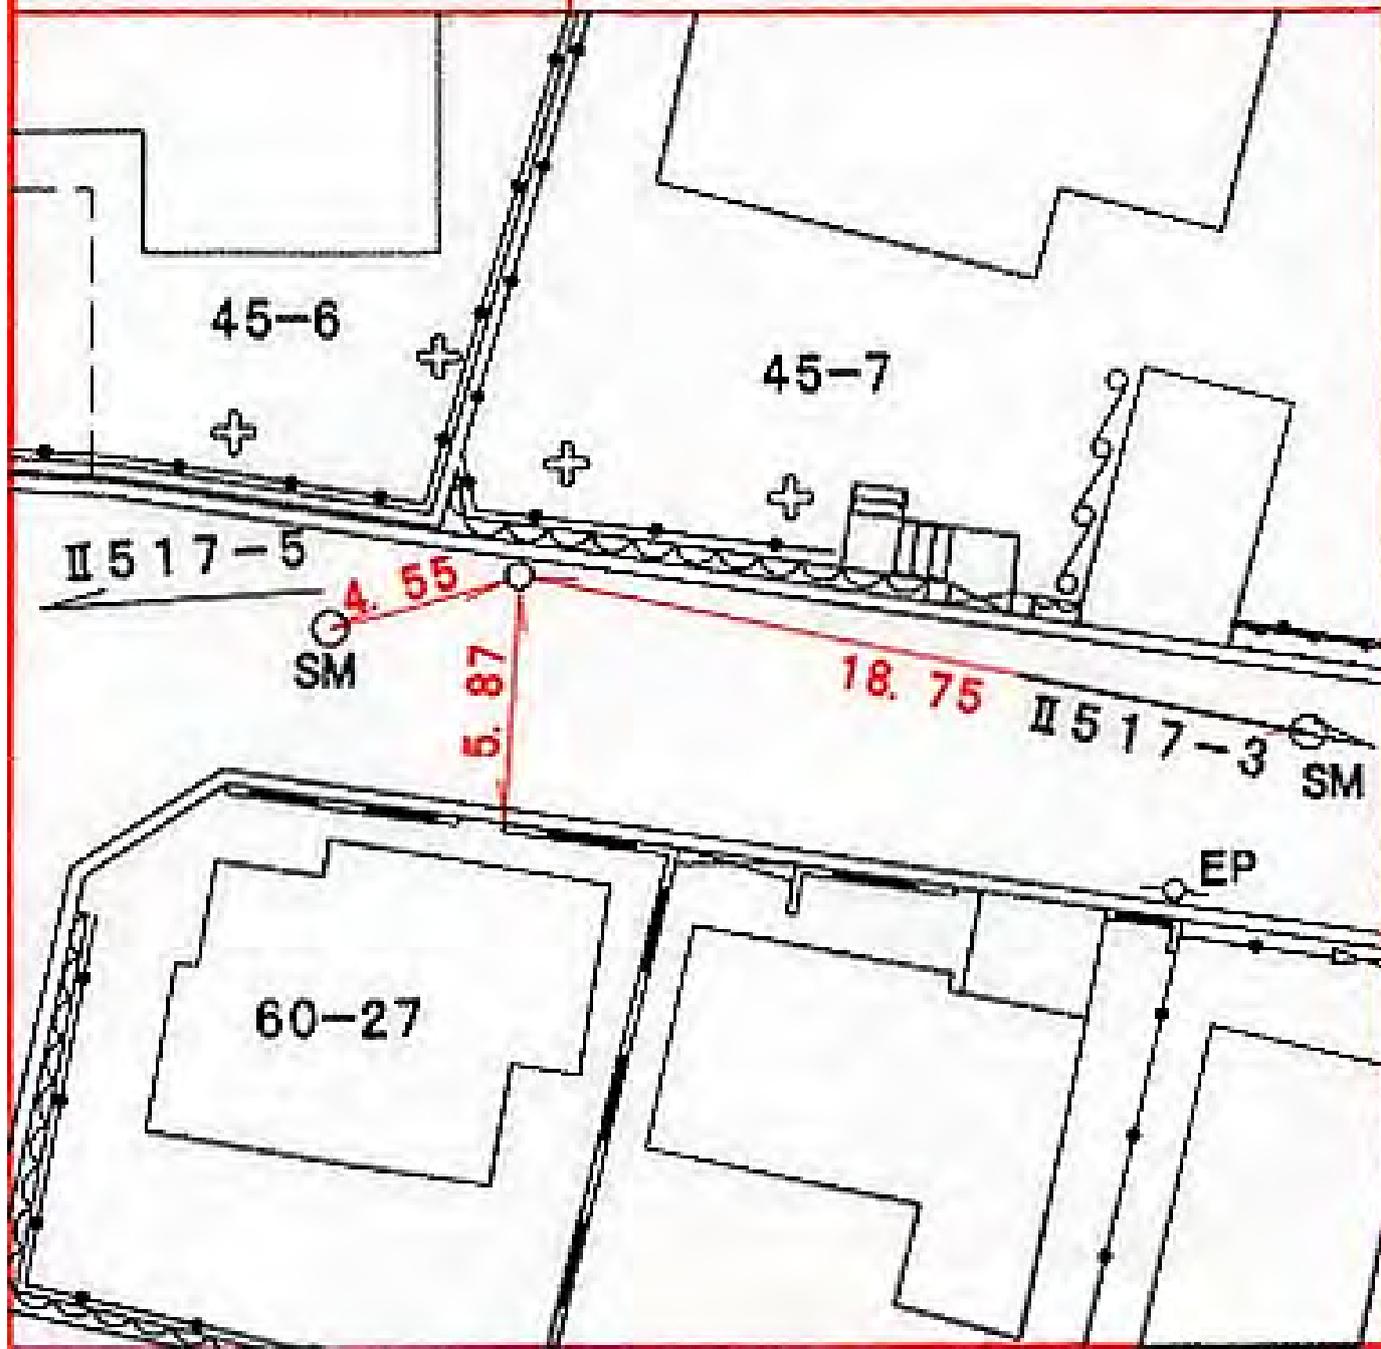

所在地

青葉区しらとり台六〇一—六番地先 ✓

標識ノ種類

金属標。鋳。木杭

点番号


5

線番号

II 517

キザミ

要 図

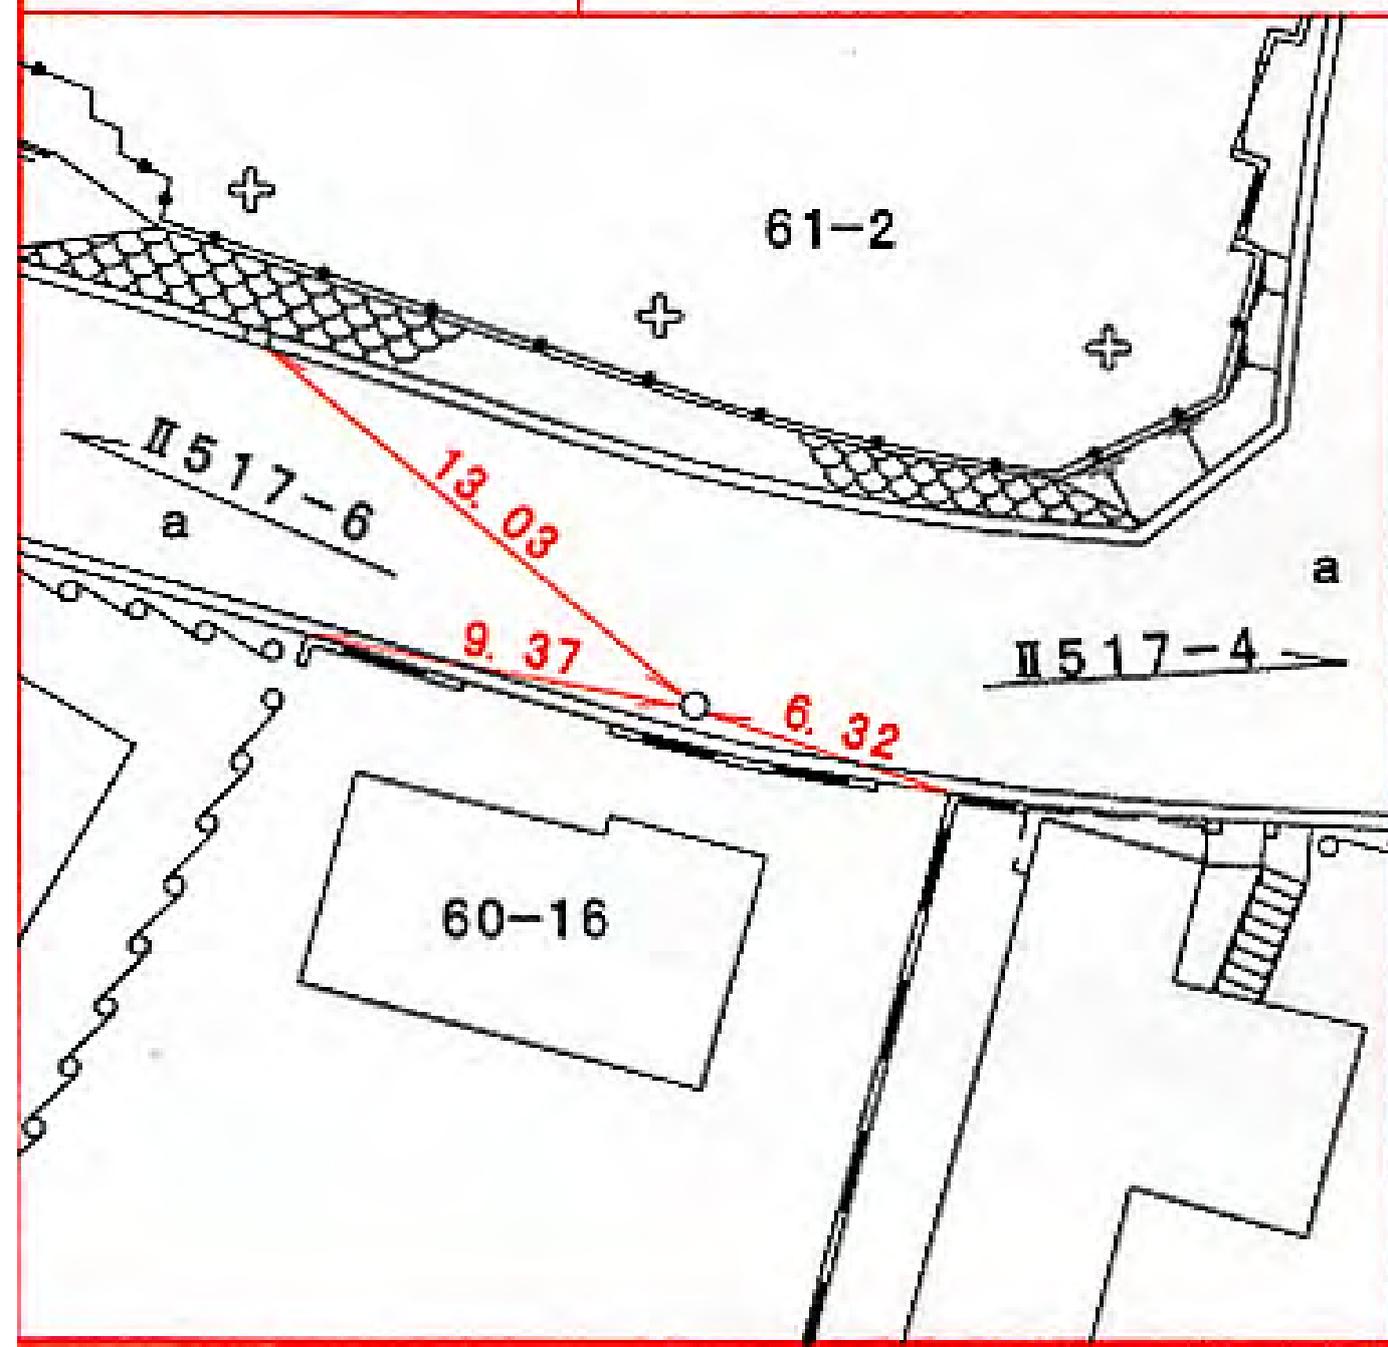

所在地

青葉区しらとり台六三一―五番地先

標識ノ種類

金属標。鋏。木杭

点番号


7

線番号

II 517

キザミ

要 図

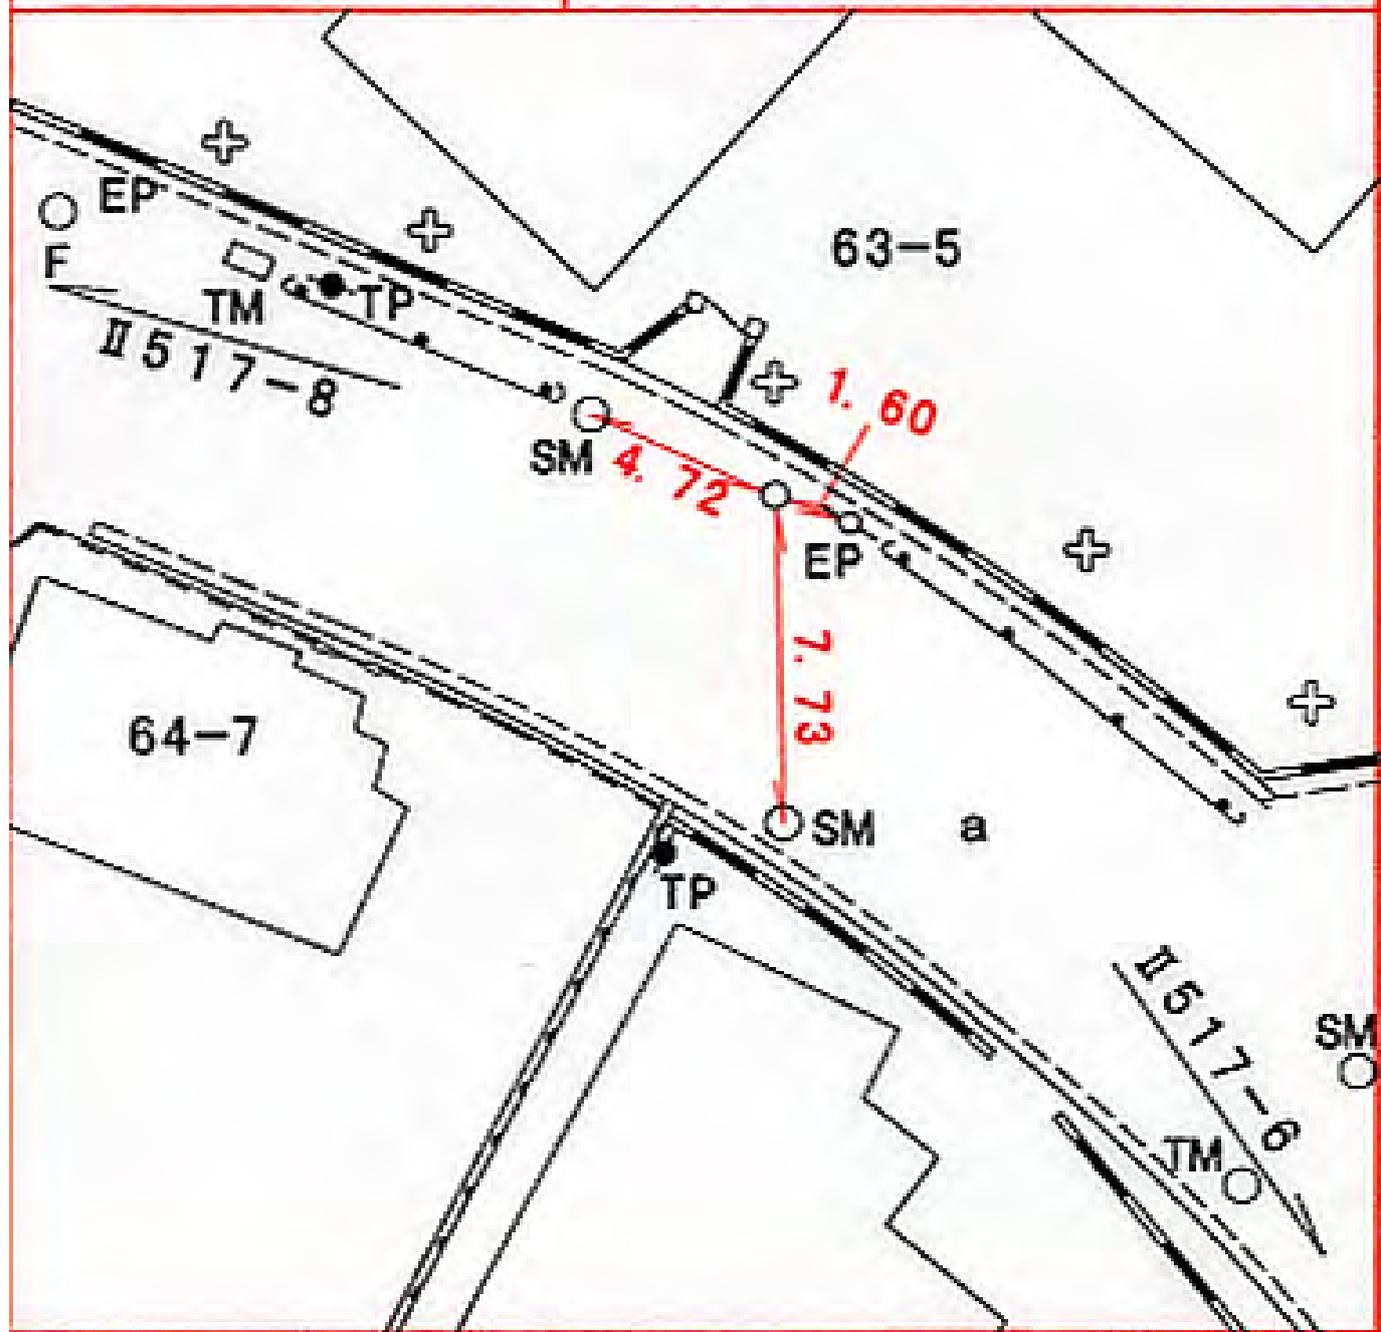

所在地

青葉区田奈町四一八番地先

標識ノ種類

金属標。鋸。木杭

点番号


8

線番号

II 517

キザミ

要 図

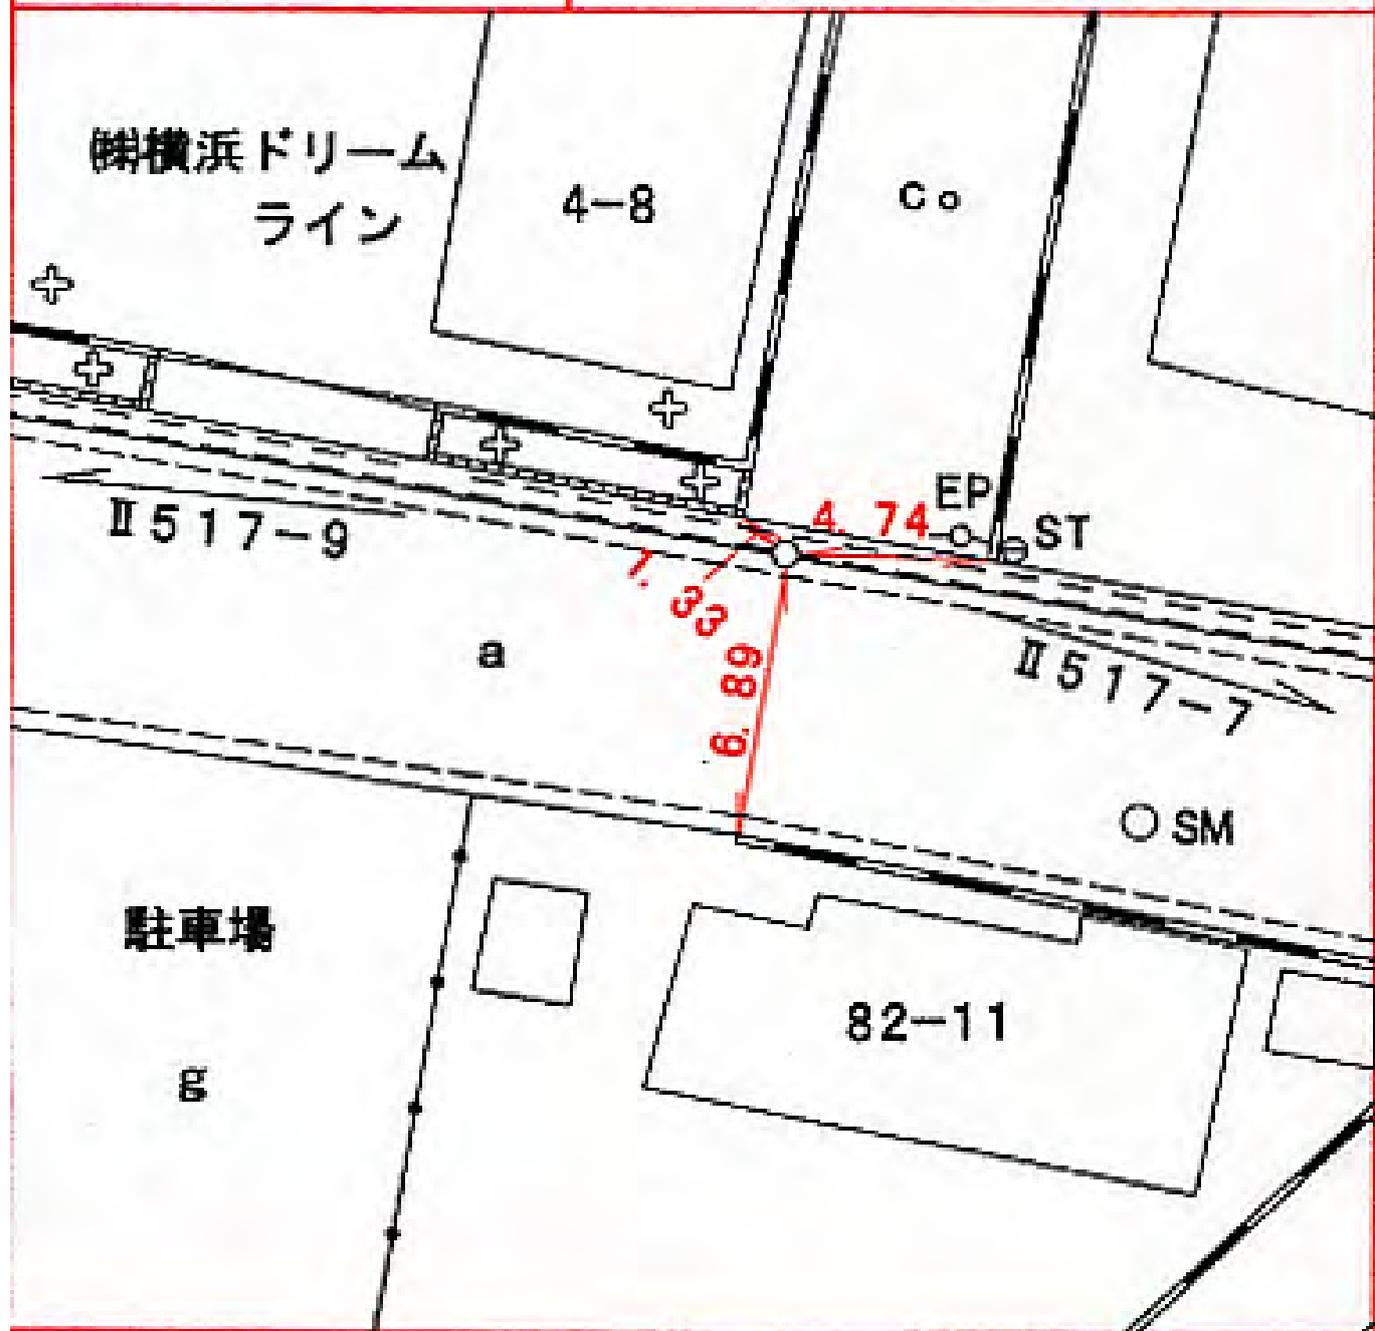

所在地

青葉区田奈町八二―一 番地先 ✓

標識ノ種類

金属標。鋏。木杭

点番号


9

線番号

II 517

キザミ

要 図

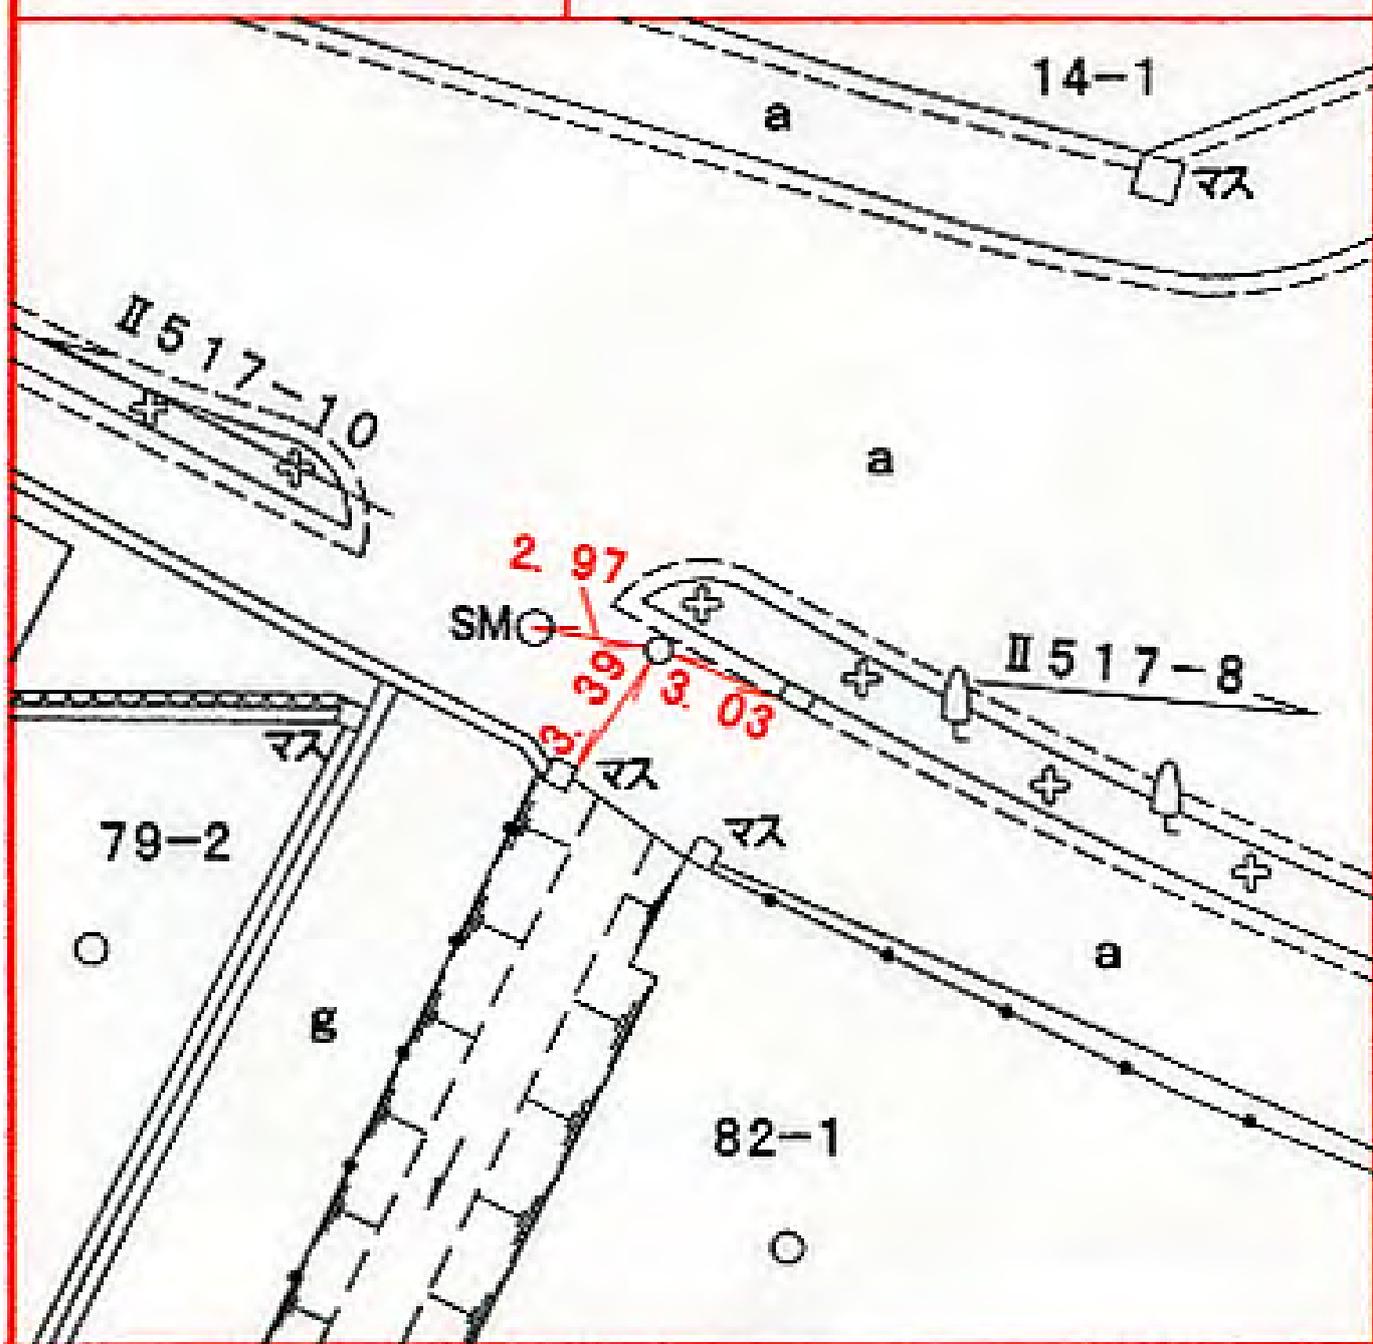

所在地

青葉区田奈町七五―一 番地先

標識ノ種類

金属標。鋏。木杭

キザミ

点番号

10

線番号

II 517

要 図



所在地

青葉区しらとり台五四一〇番地先

標識ノ種類

金属標。鋏。木杭

キザミ

線番号


II517

点番号

12

要

図

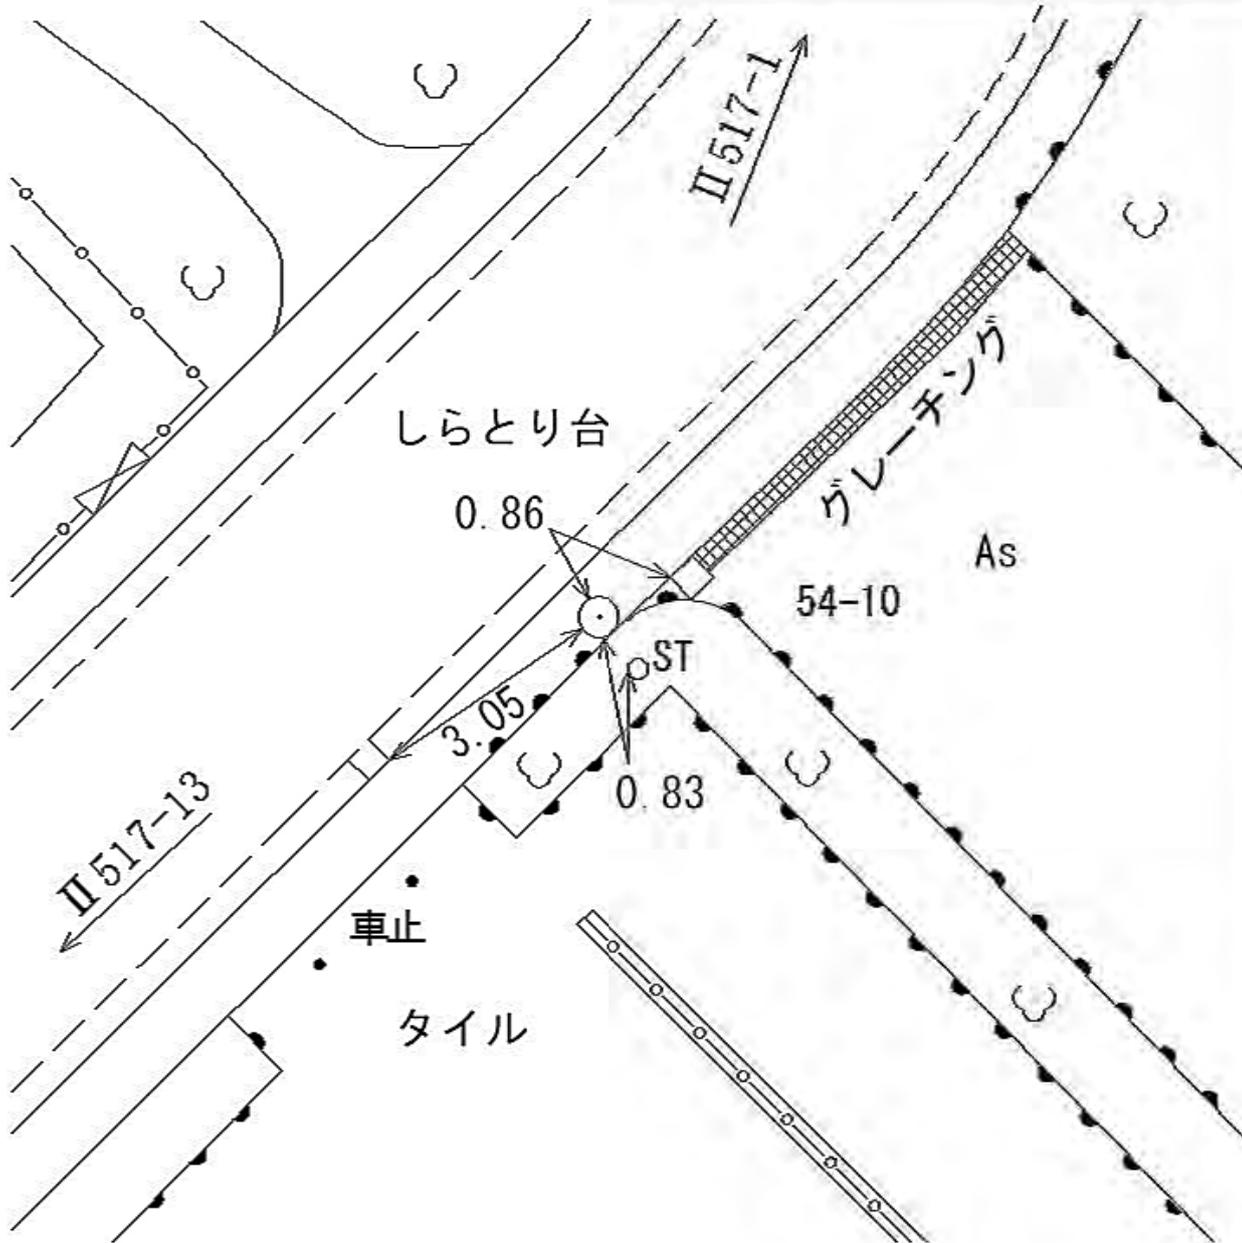

所在地

青葉区しらとり台五五―四番地先

標識ノ種類

金属標。鋌。木杭

キザミ

線番号


II517

点番号

13

要

図

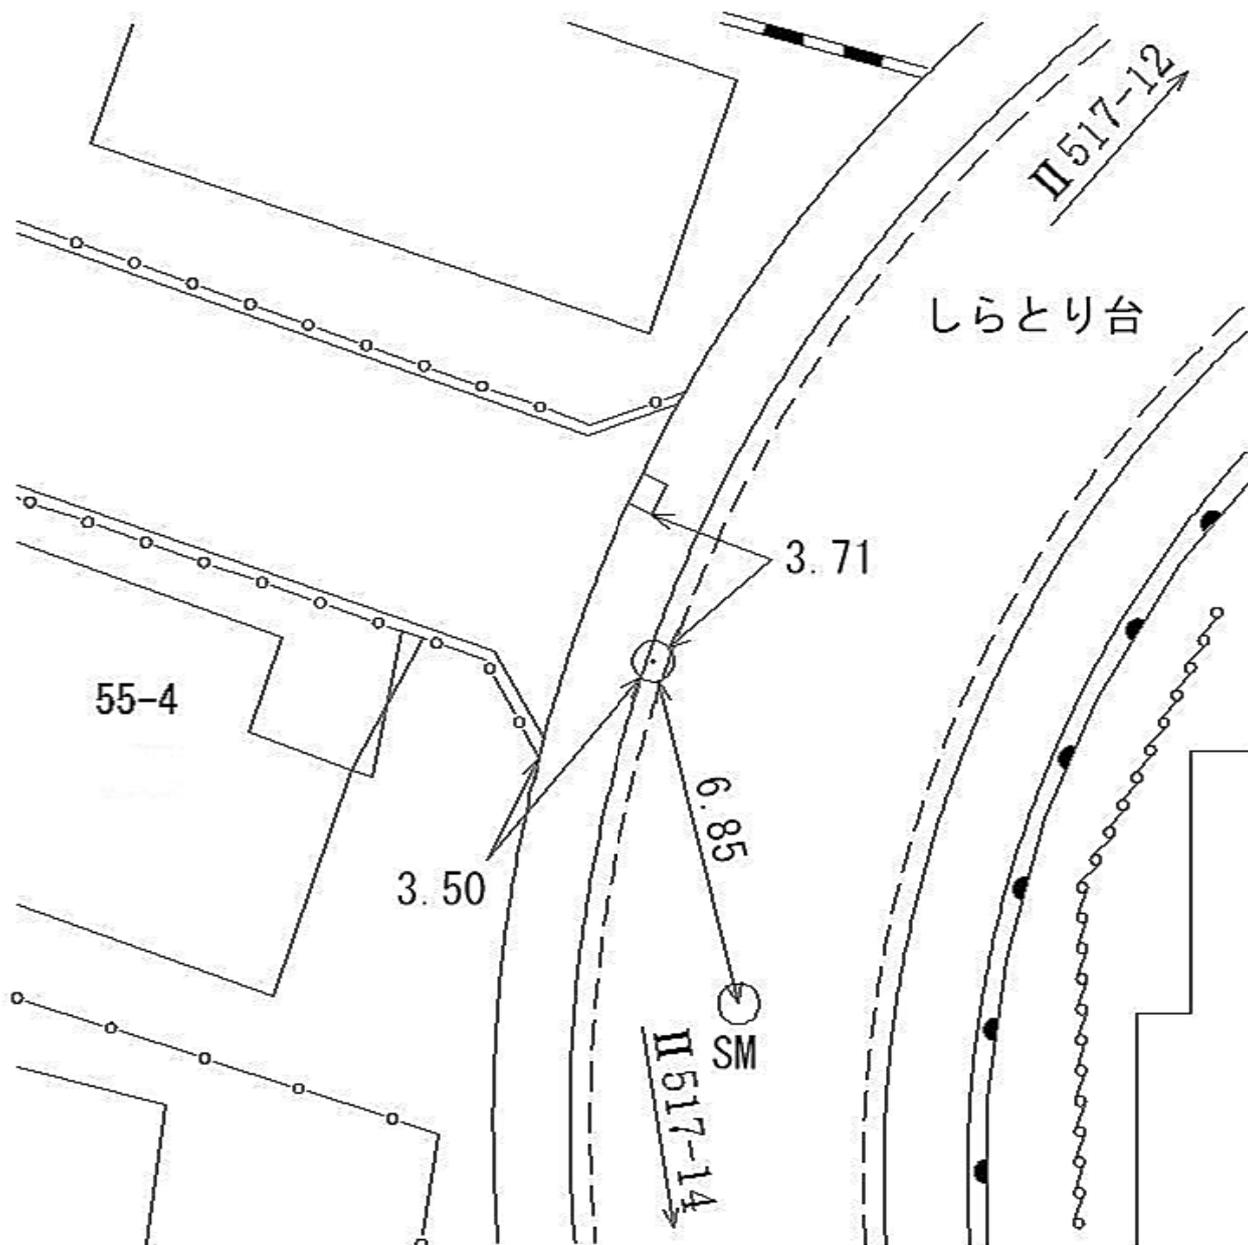

所在地

青葉区しらとり台七四―一 番地先

標識ノ種類

金属標。鋌。木杭

キザミ

線番号


II517

点番号

14

要

図

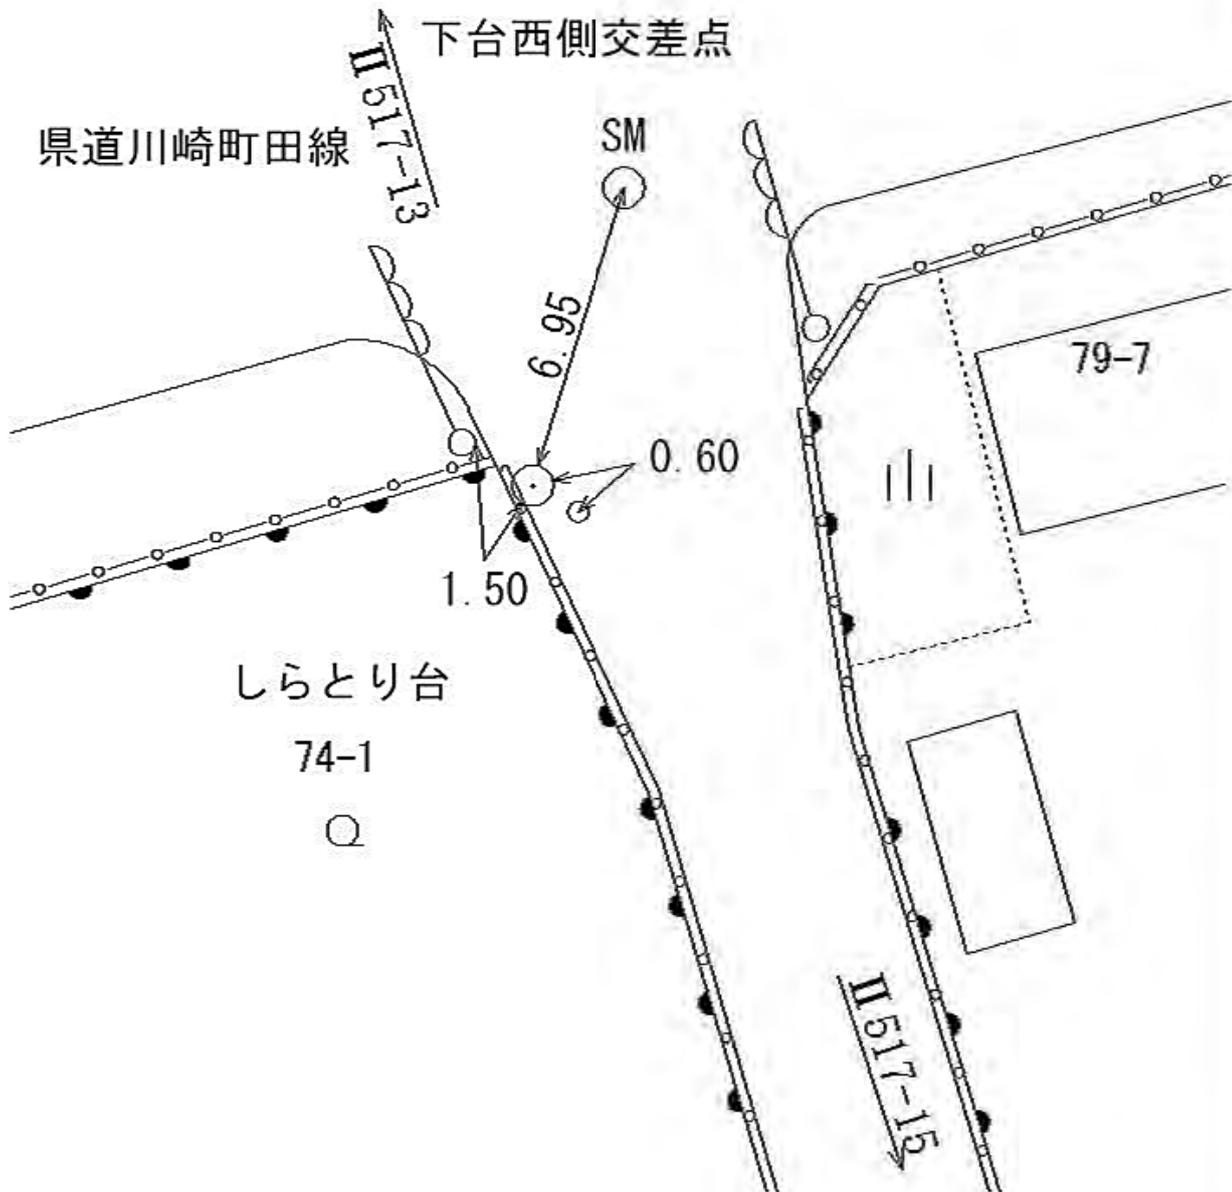

所在地

青葉区しらとり台七八一四番地先

標識ノ種類

金属標。鋌。木杭

キザミ

線番号


II517

点番号

15

要

図

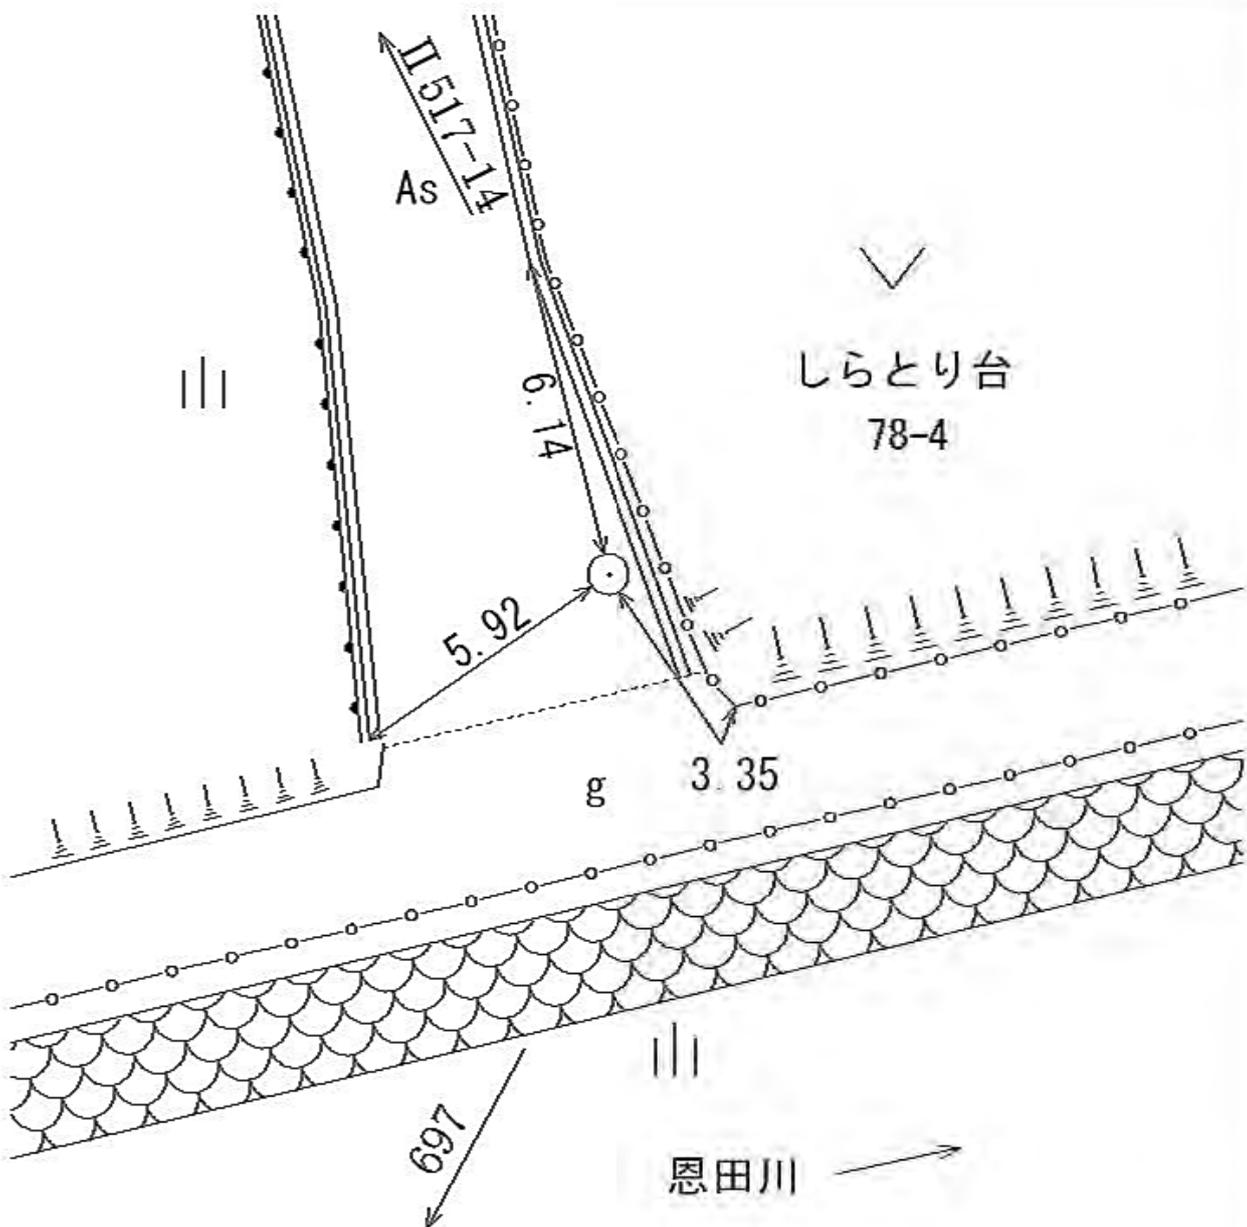

所在地

青葉区たちばな台二丁目二―二番地先

標識ノ種類

金属標。鋸。木杭

点番号


1

線番号

II 518

キザミ

要 図

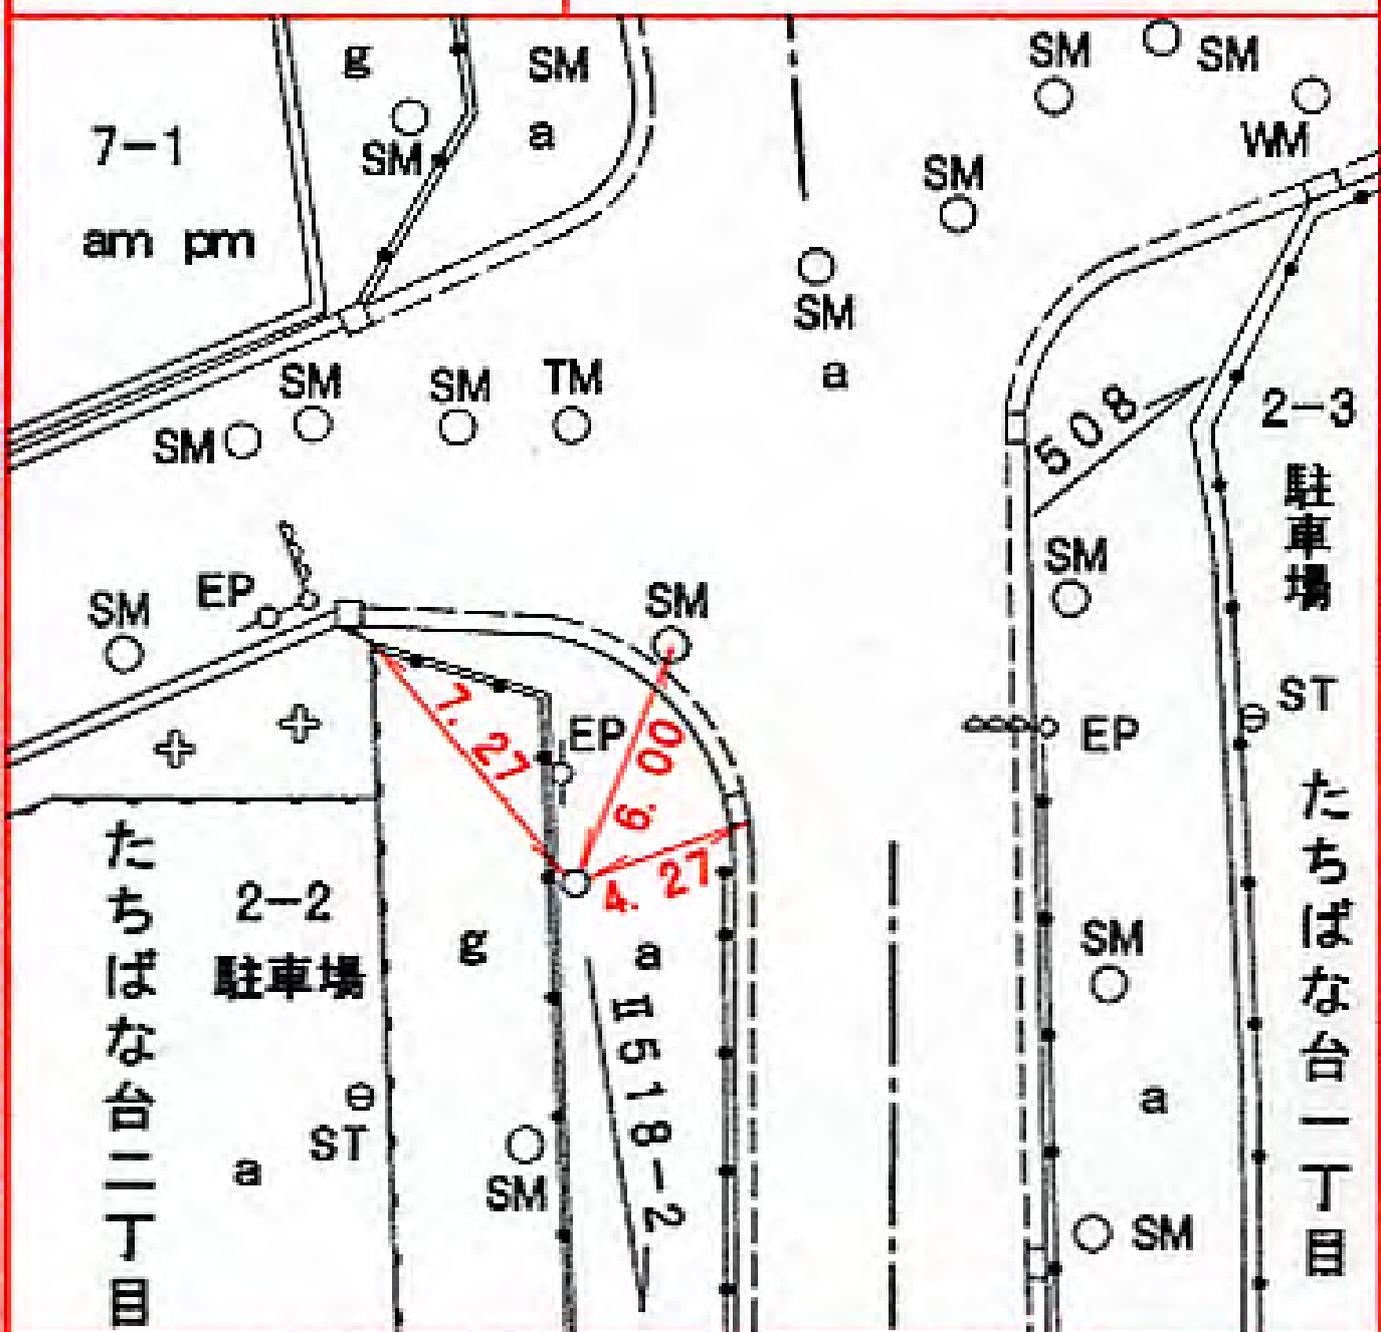

所在地

青葉区桜台二五―九番地先

標識ノ種類

金属標。鋏。木杭

点番号


2

線番号

II 518

キザミ

要 図

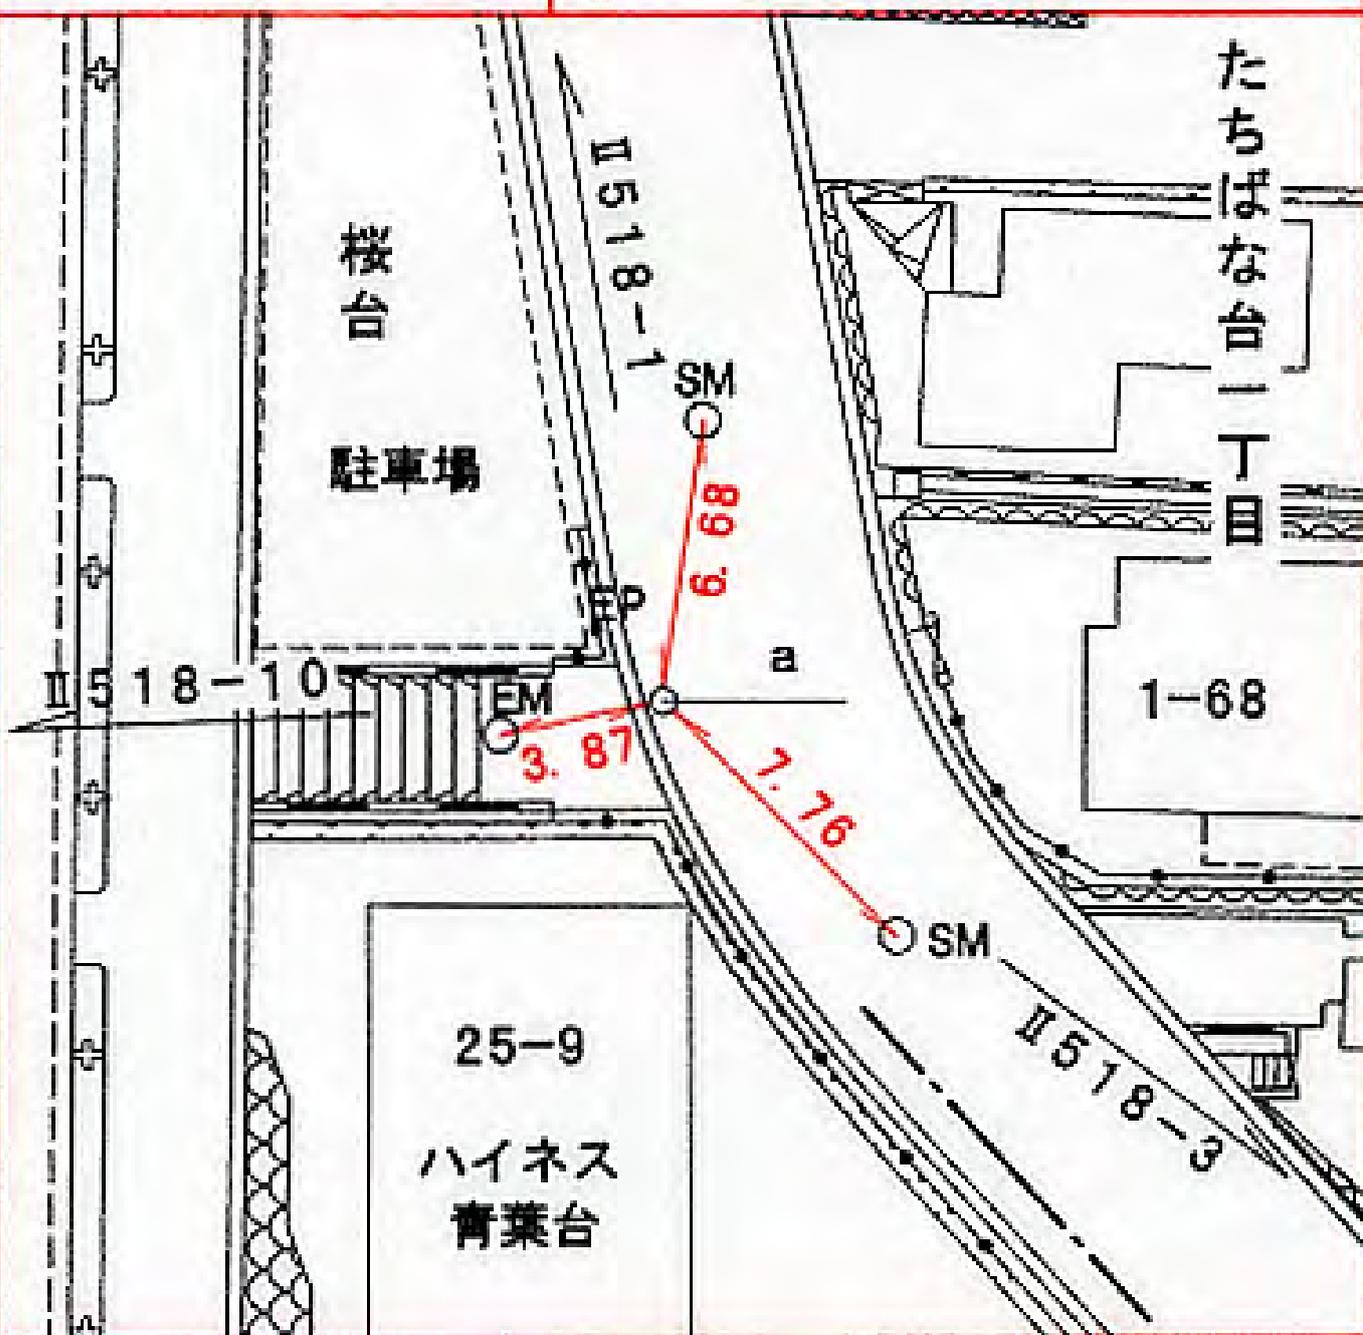

所在地

青葉区桜台二四―八番地先

標識ノ種類

金属標。鋏。木杭

点番号


3

線番号

II 518

キザミ

要 図

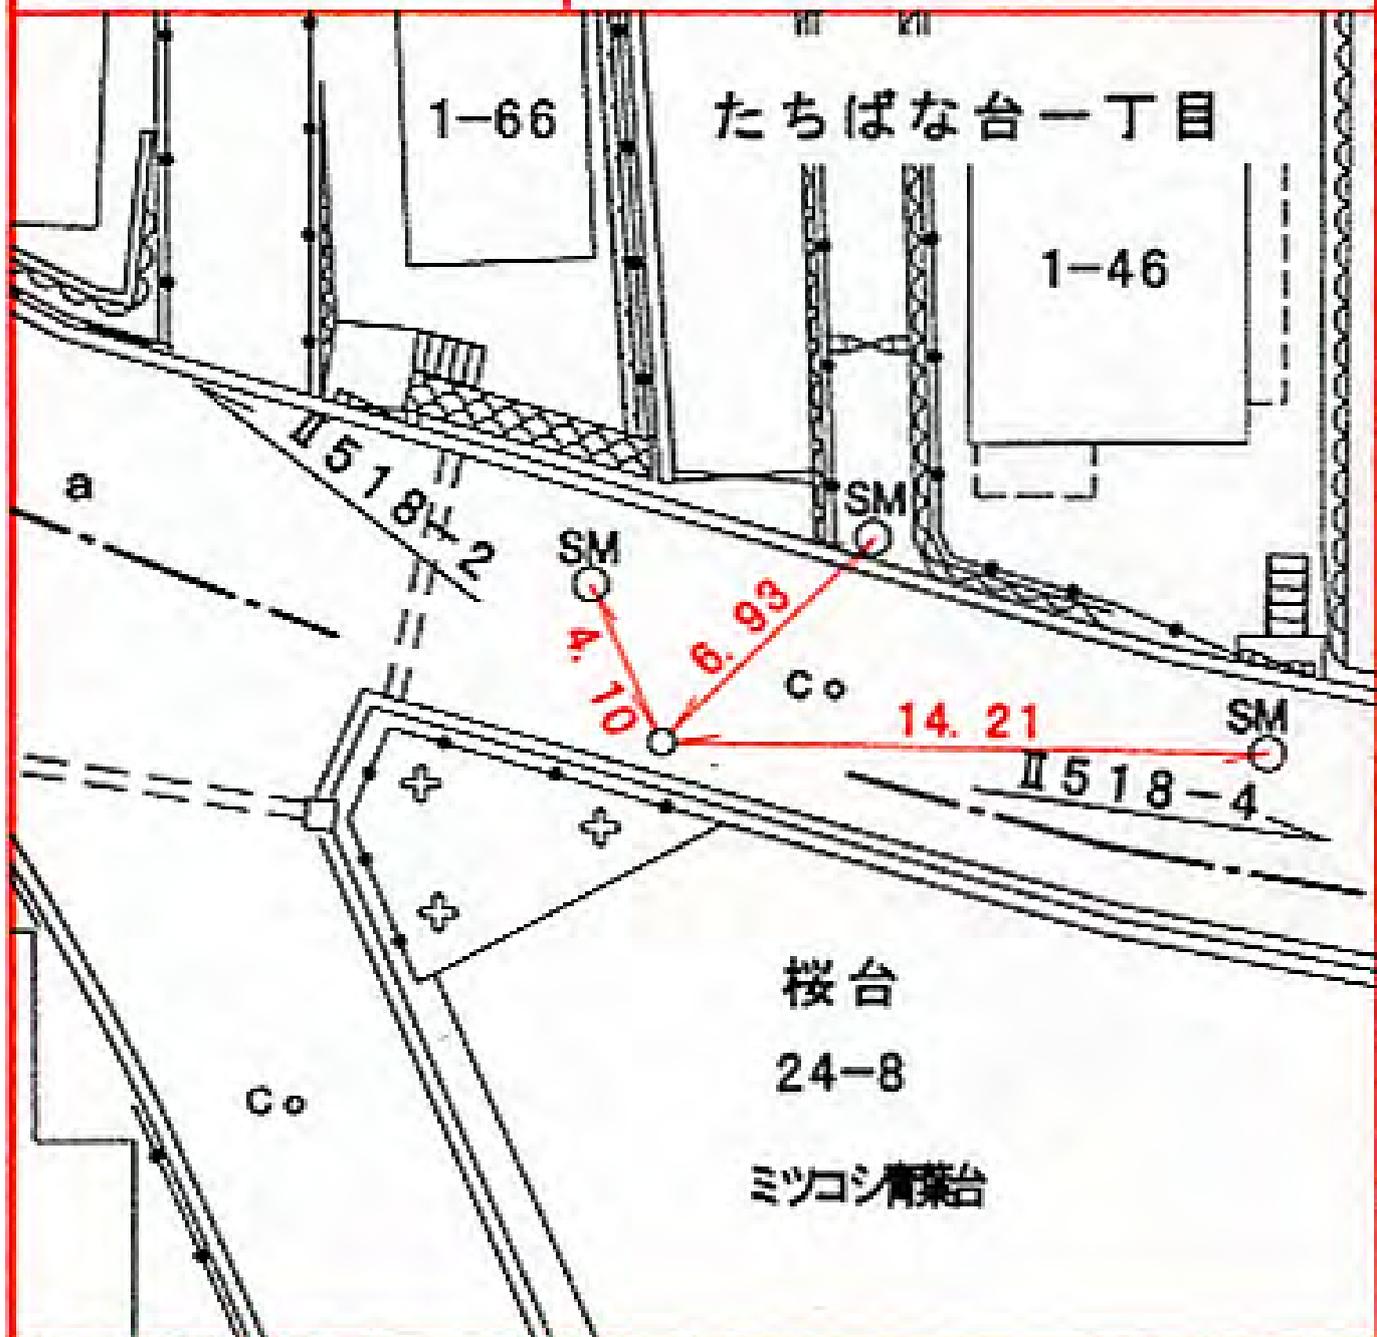


線番号	点番号	標識ノ種類	所在地
-----	-----	-------	-----

II 518	4	金属標 。鋌。木杭
--------	---	---

要 図	キザミ
-----	-----

青葉区桜台二四一九番地先 ✓

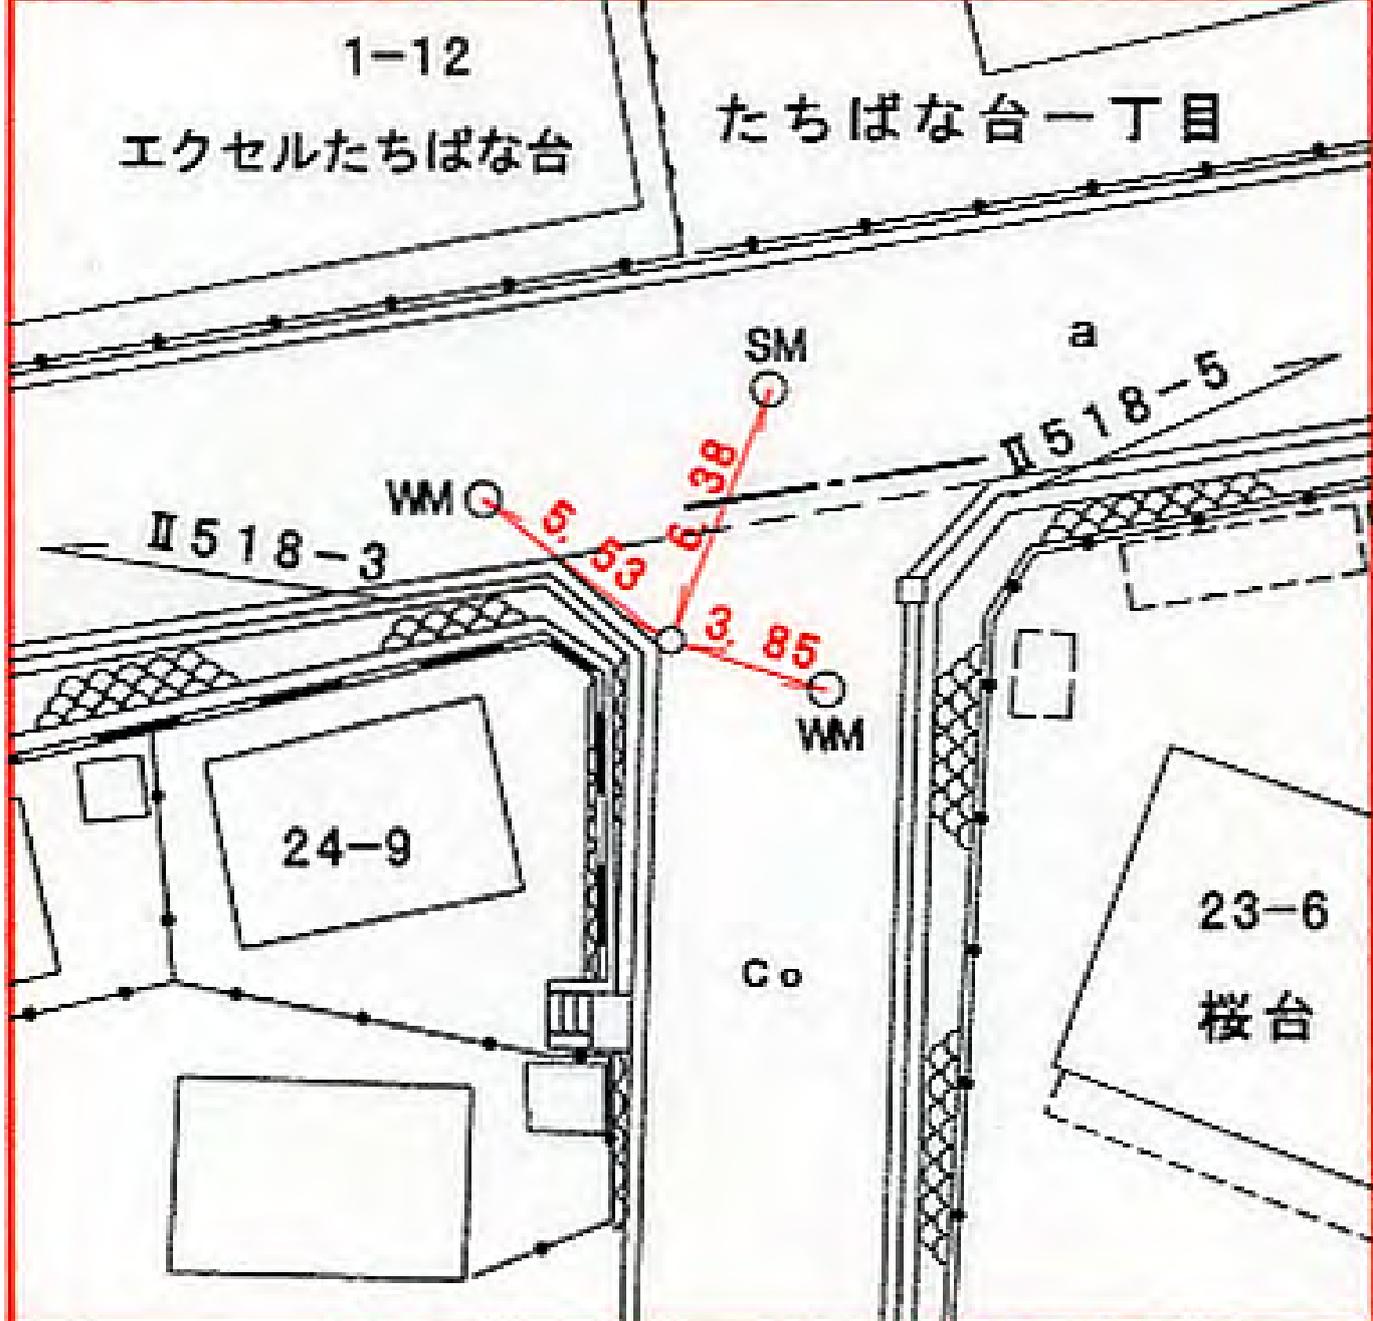

線番号

点番号

標識ノ種類

所在地

II 518


5

金属標。鋏。木杭

青葉区桜台一九一五番地先

要 図

キザミ

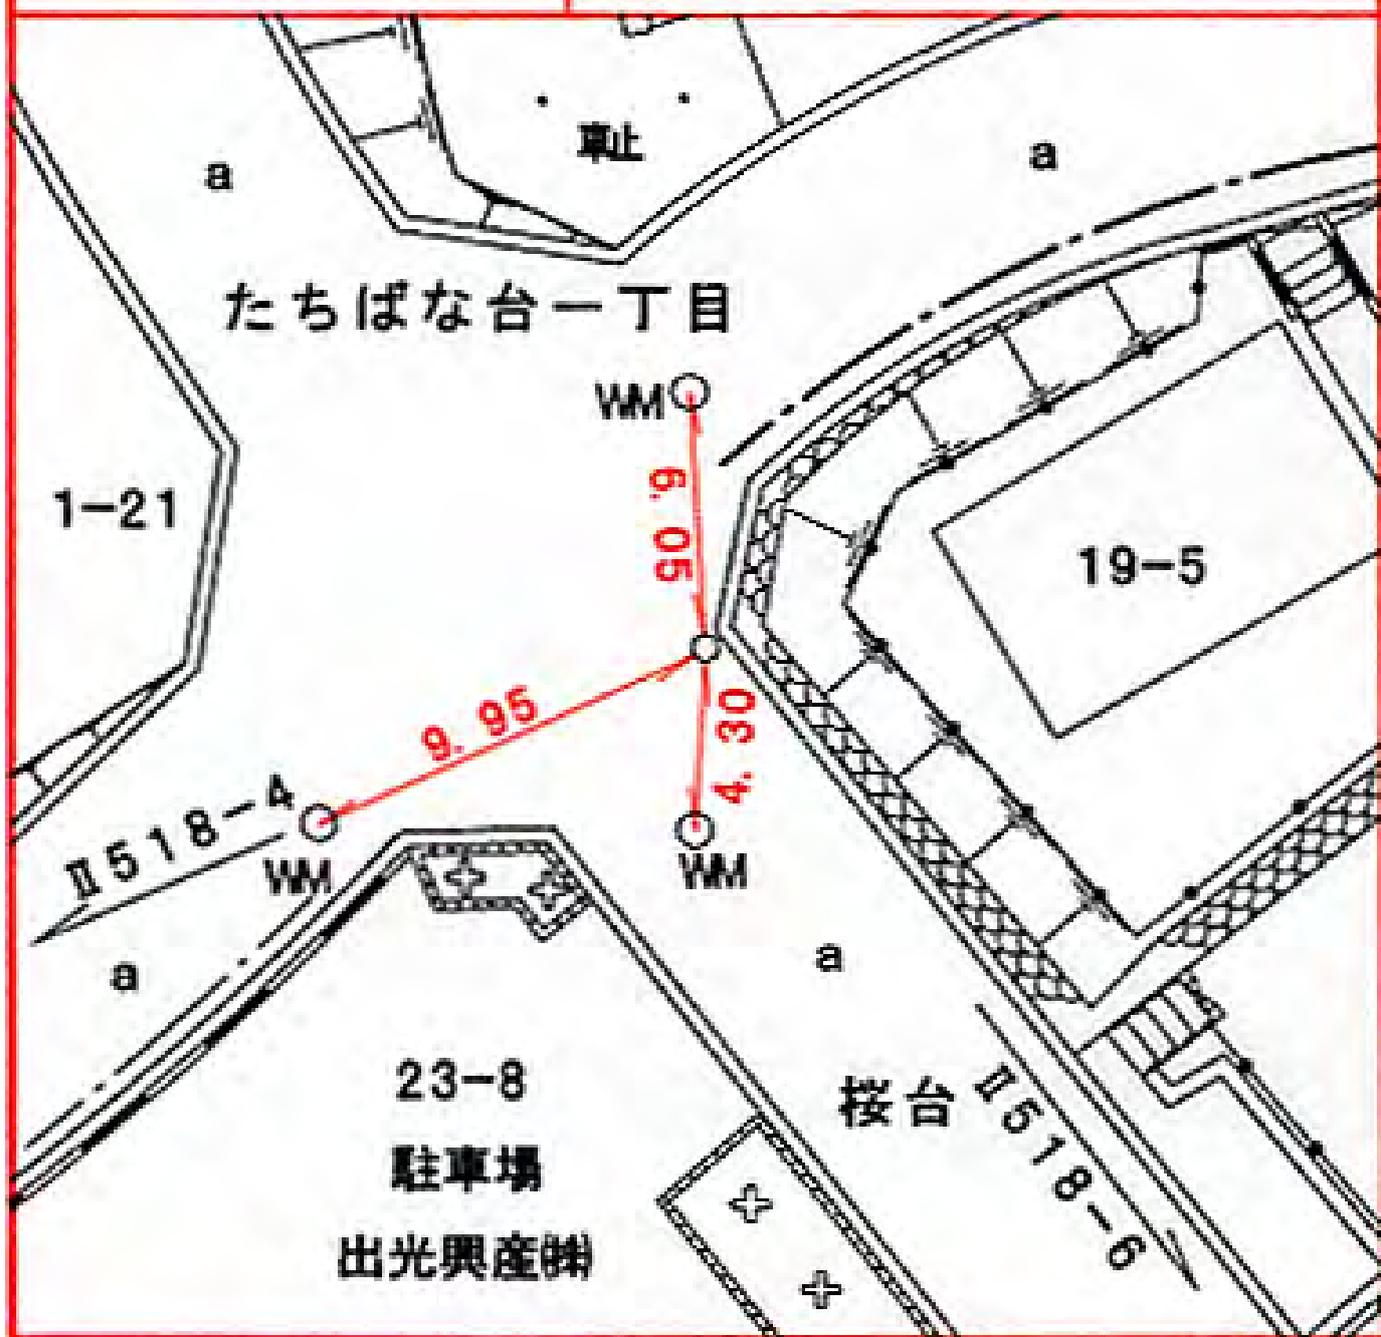

所在地

青葉区桜台一一―二九番地先

標識ノ種類

金属標。鋏。木杭

点番号


6

線番号

II 518

要 図

キザミ

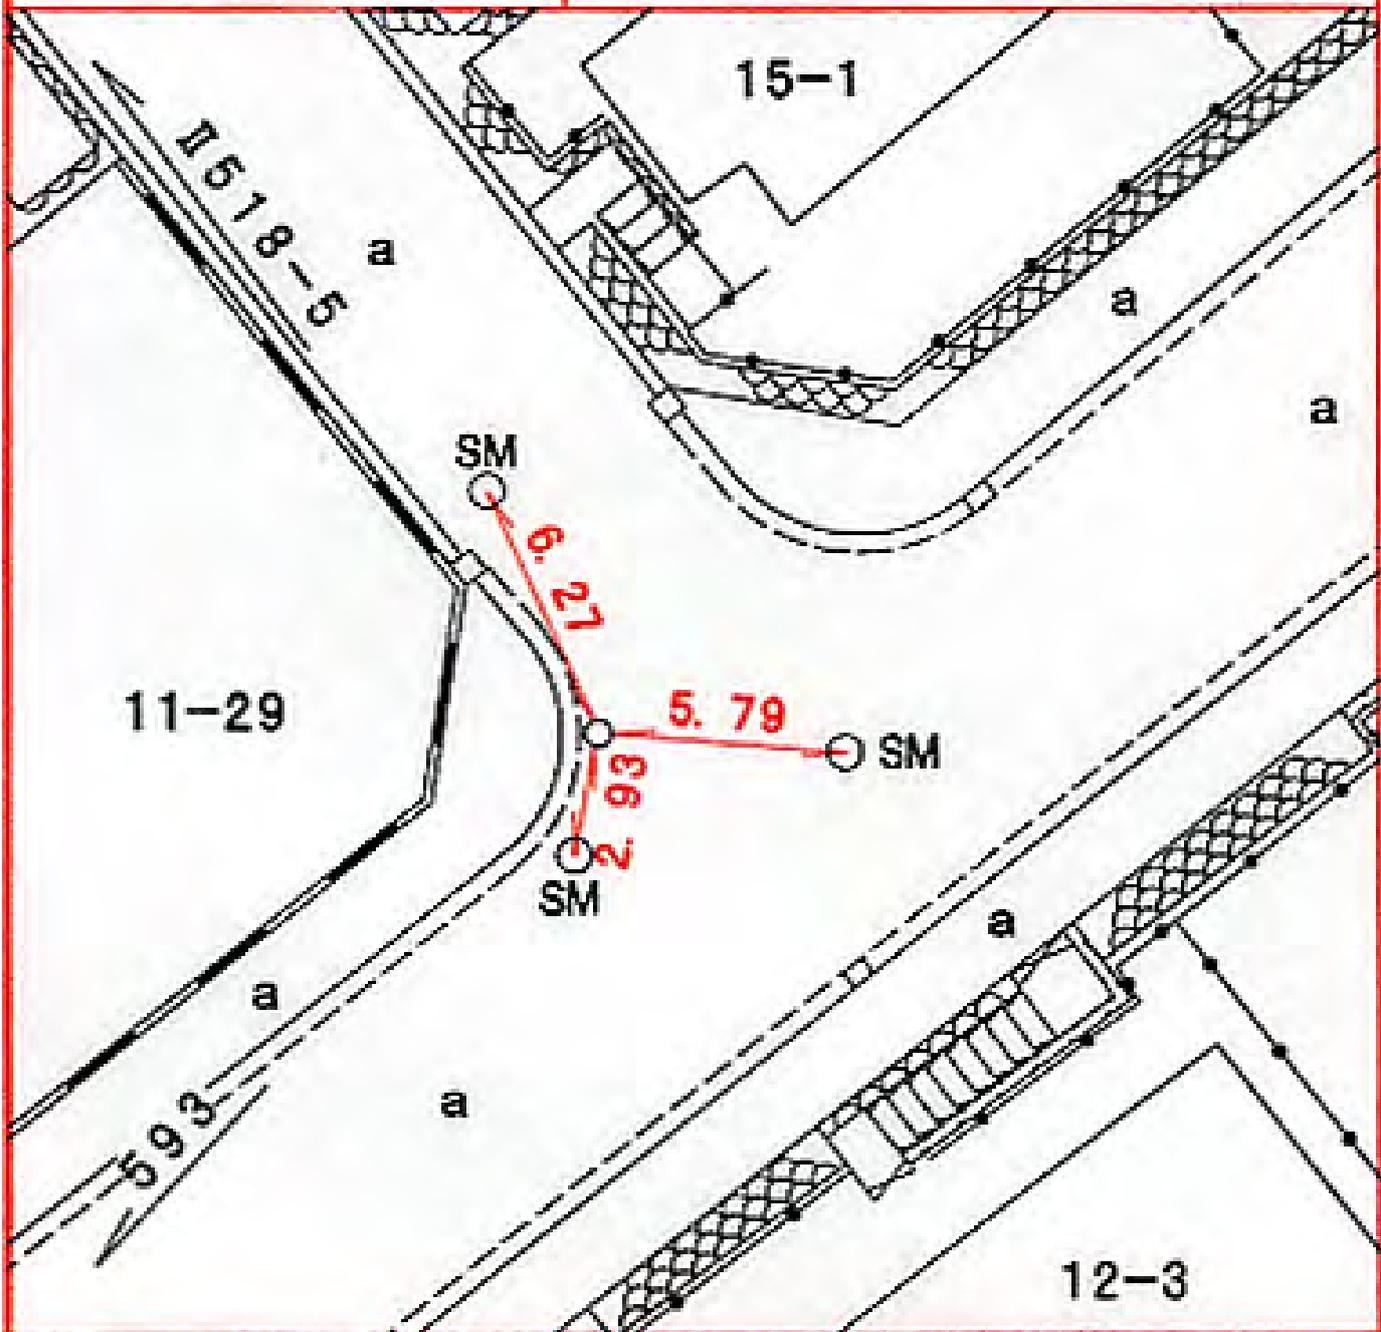

所在地

青葉区若草台一三―三八番地先

標識ノ種類

金属標。鋏。木杭

キザミ


点番号

7

線番号

II 518

要 図

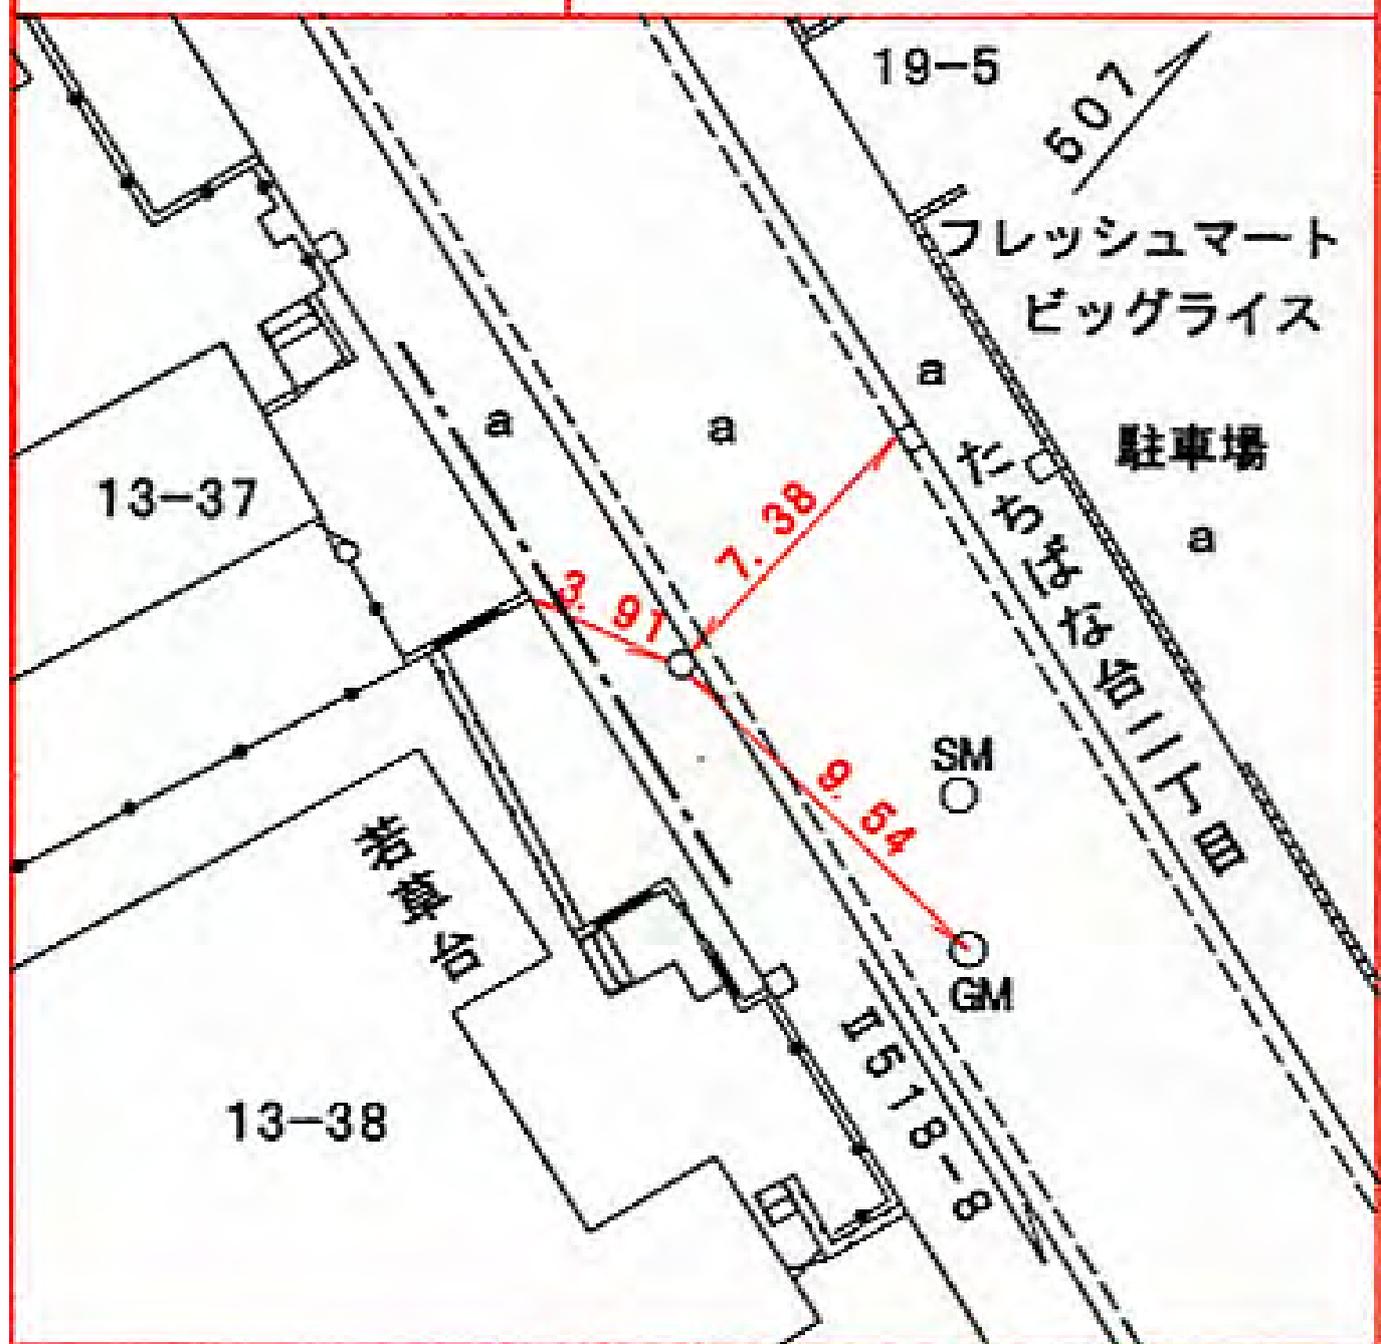

所在地

青葉区若草台一〇一一番地先

標識ノ種類

金属標。鋏。木杭

点番号


8

線番号

II 518

キザミ

要 図

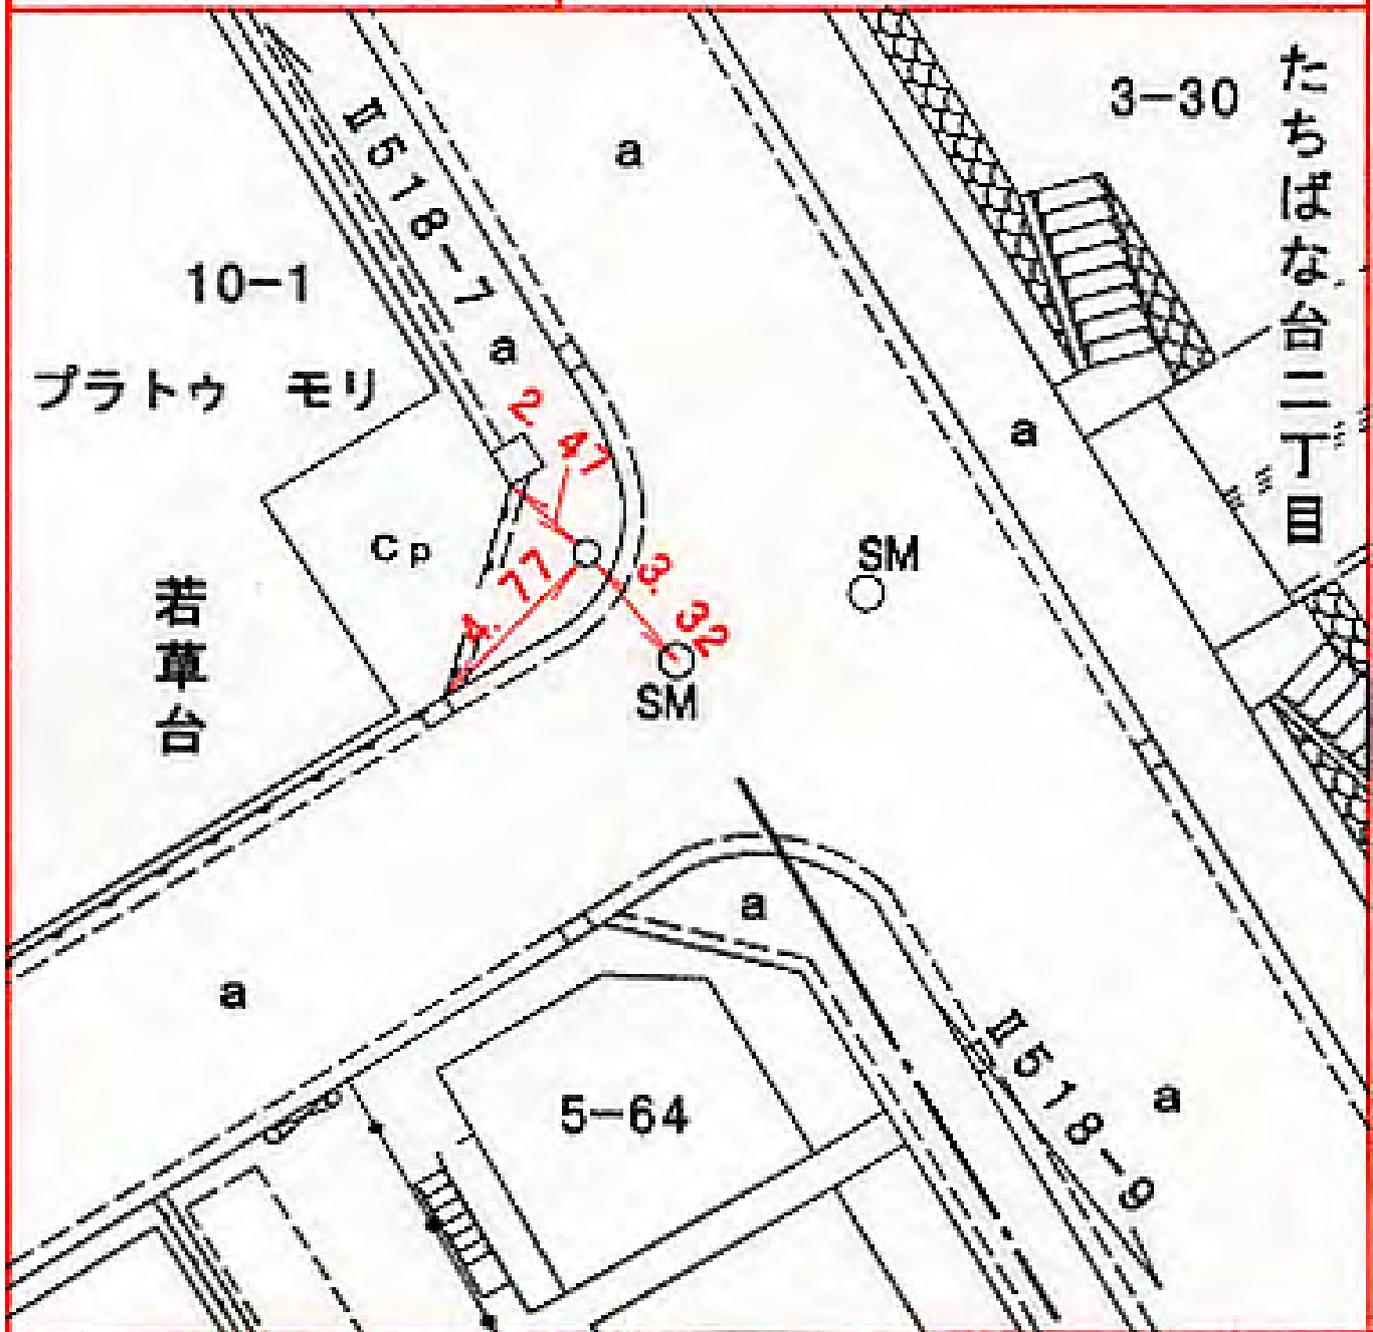

所在地

青葉区桜台三二―五番地先 ✓

標識ノ種類

金属標。鋏。木杭

点番号


10

線番号

II 518

キザミ


要 図

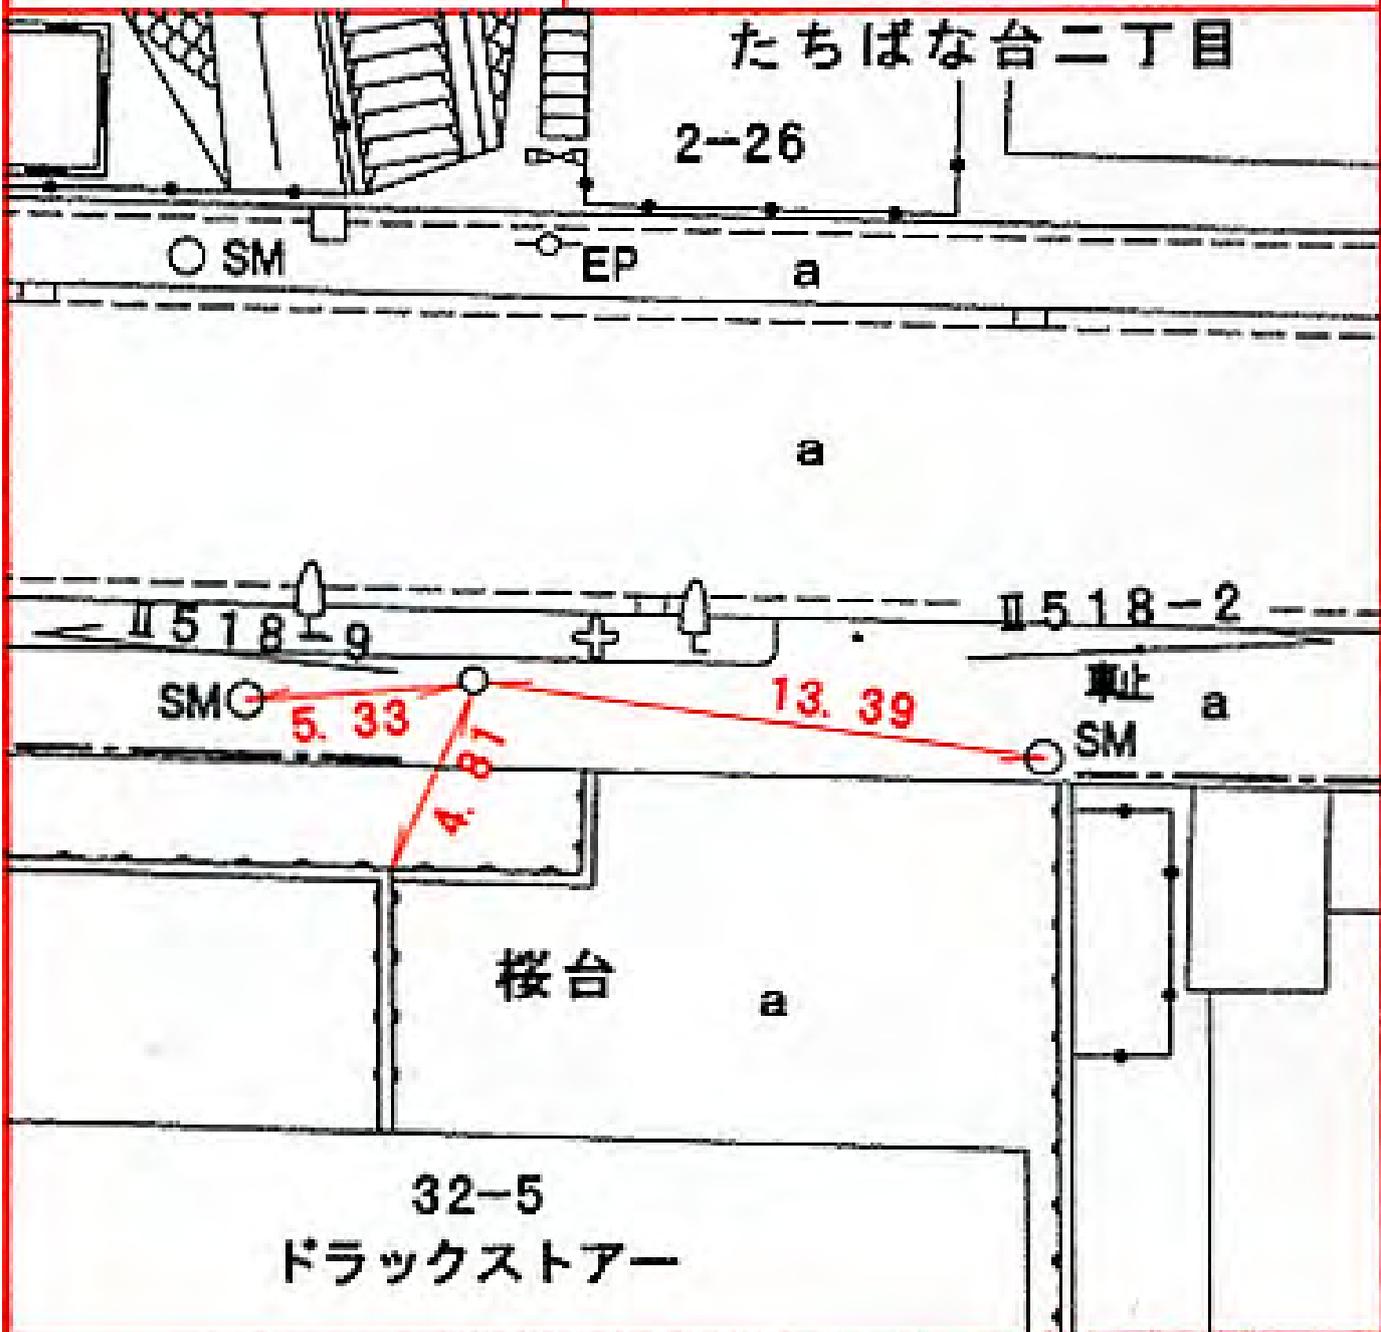

線番号	点番号	標識ノ種類	所在地
-----	-----	-------	-----

II 518	11	金属標 。鋏。木杭	青葉区桜台14ノ15番地先
--------	----	---	---------------


要 図	キザミ	
-----	-----	--

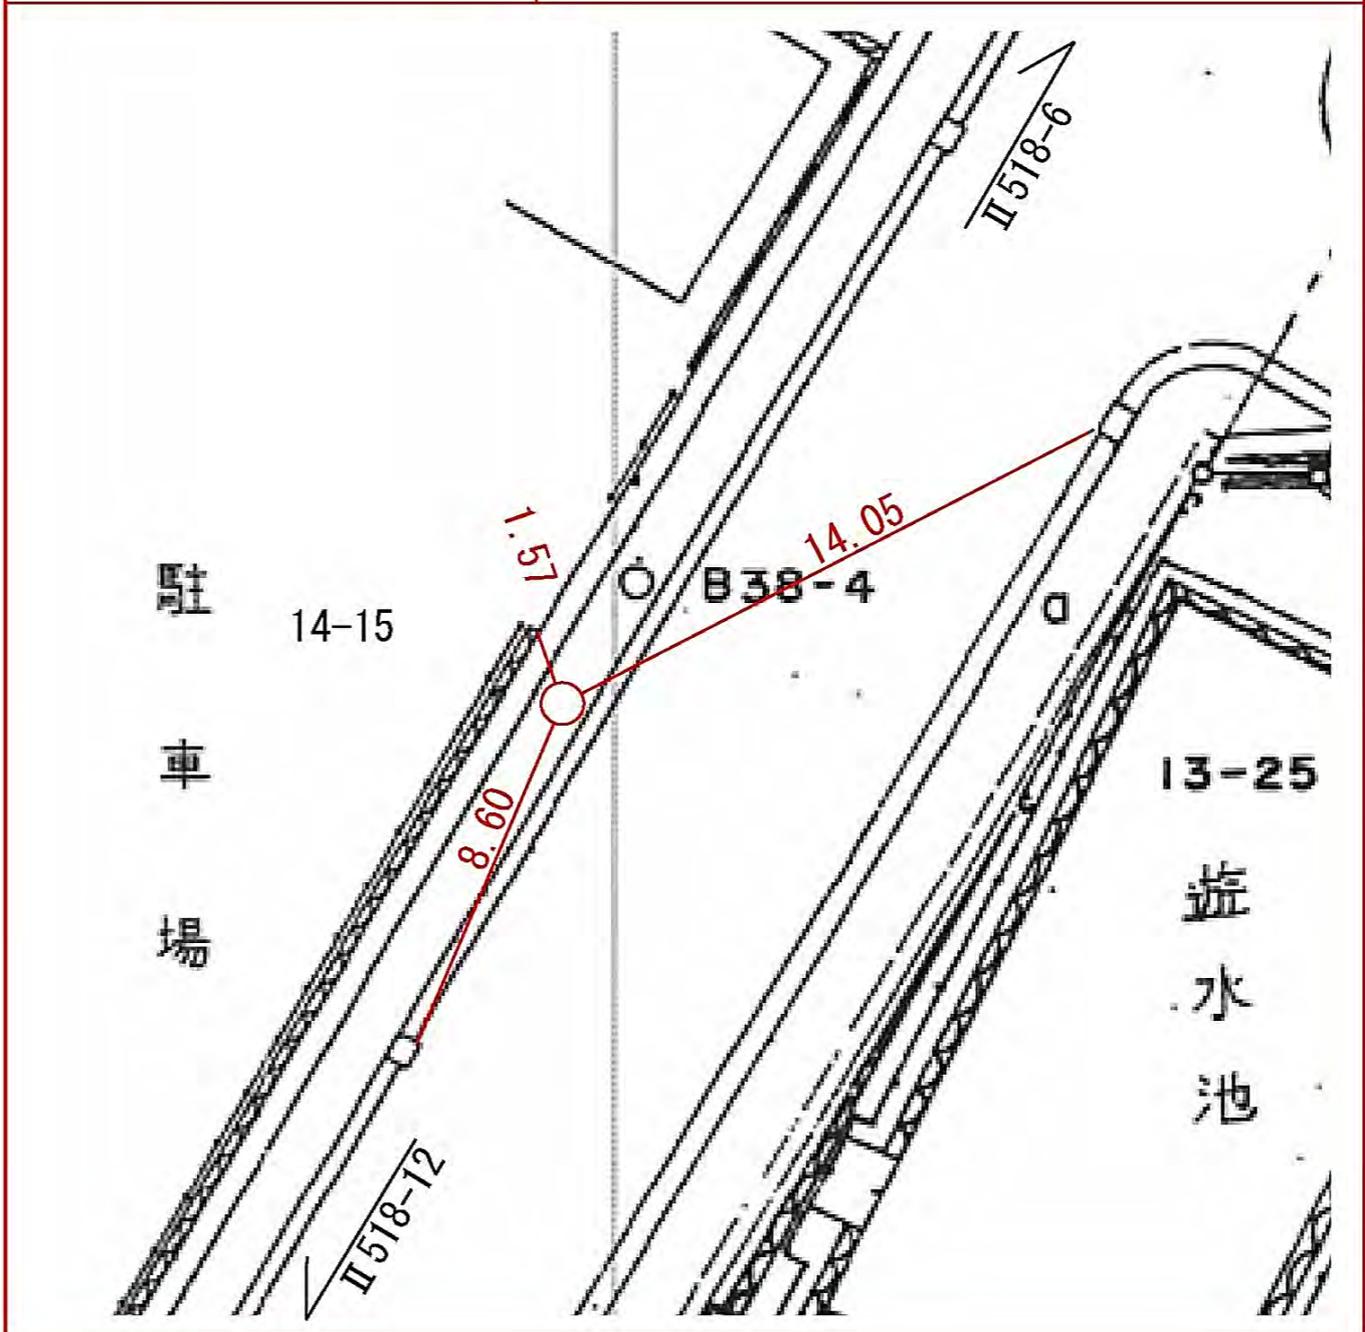

線番号	点番号	標識ノ種類	所在地
-----	-----	-------	-----

II 518	12	金属標 ・鋌・木杭	青葉区桜台27ノ4番地先
--------	----	---	--------------

要 図	キザミ	
-----	-----	--

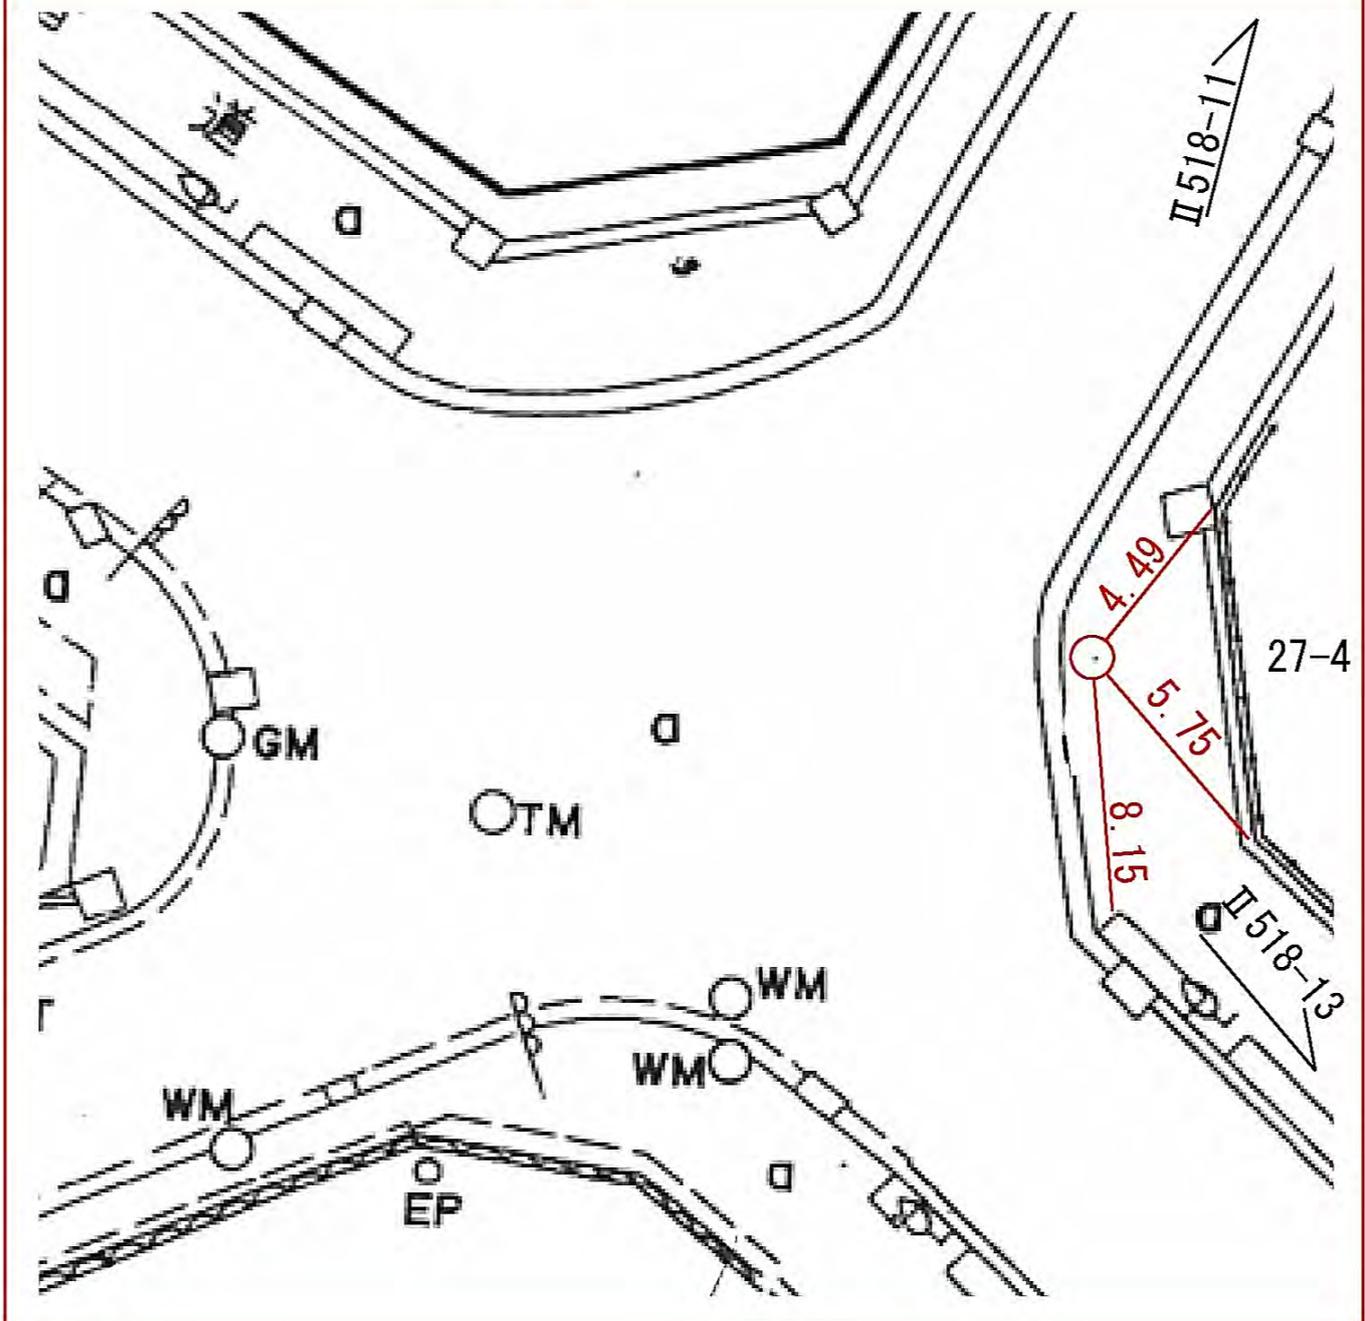

所在地

青葉区青葉台一丁目29ノ3番地先

標識ノ種類

金属標。鋏。木杭

キザミ


点番号

13

線番号

II 518

要 図

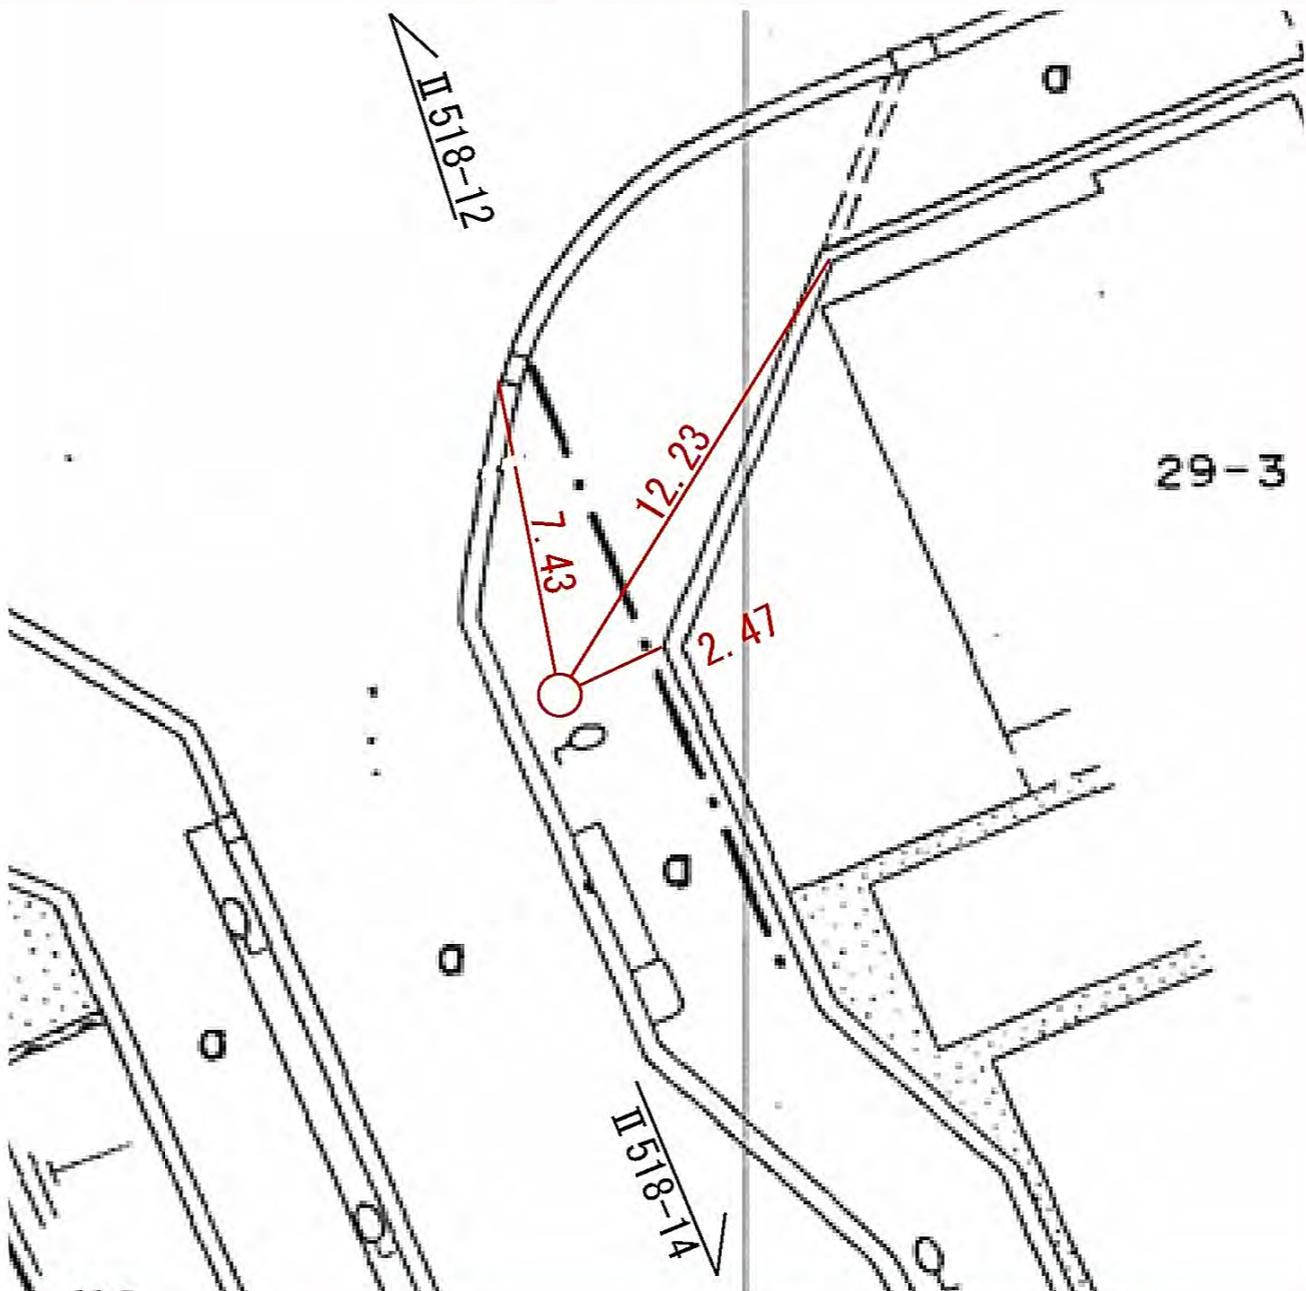

所在地

青葉区青葉台一丁目28ノ1番地先

標識ノ種類

金属標・鋏・木杭

点番号


14

線番号

II 518

キザミ

要 図

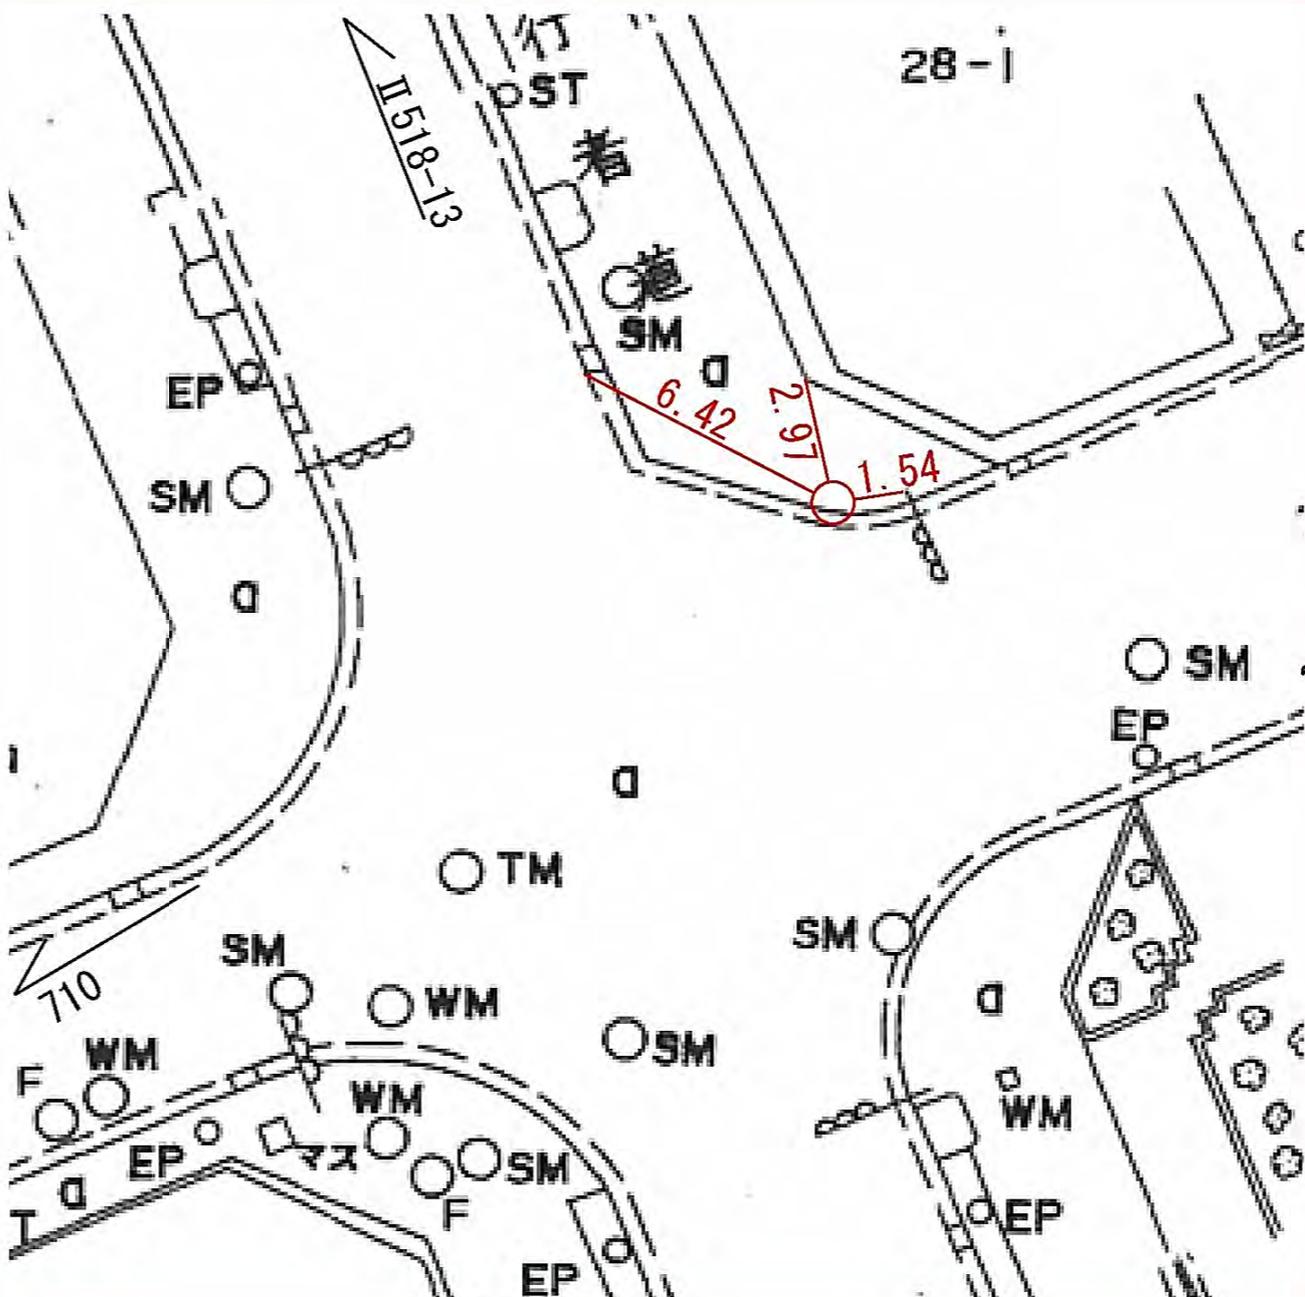

所在地

標識ノ種類

点番号

線番号

青葉区あざみ野三丁目三十一番地先

金属標。鋳。木杭

1

II 519

キザミ

要 図



所在地

青葉区大場町七〇一―八番地先

標識ノ種類

金属標。鋸。木杭

点番号


2

線番号

II 519

キザミ

要 図

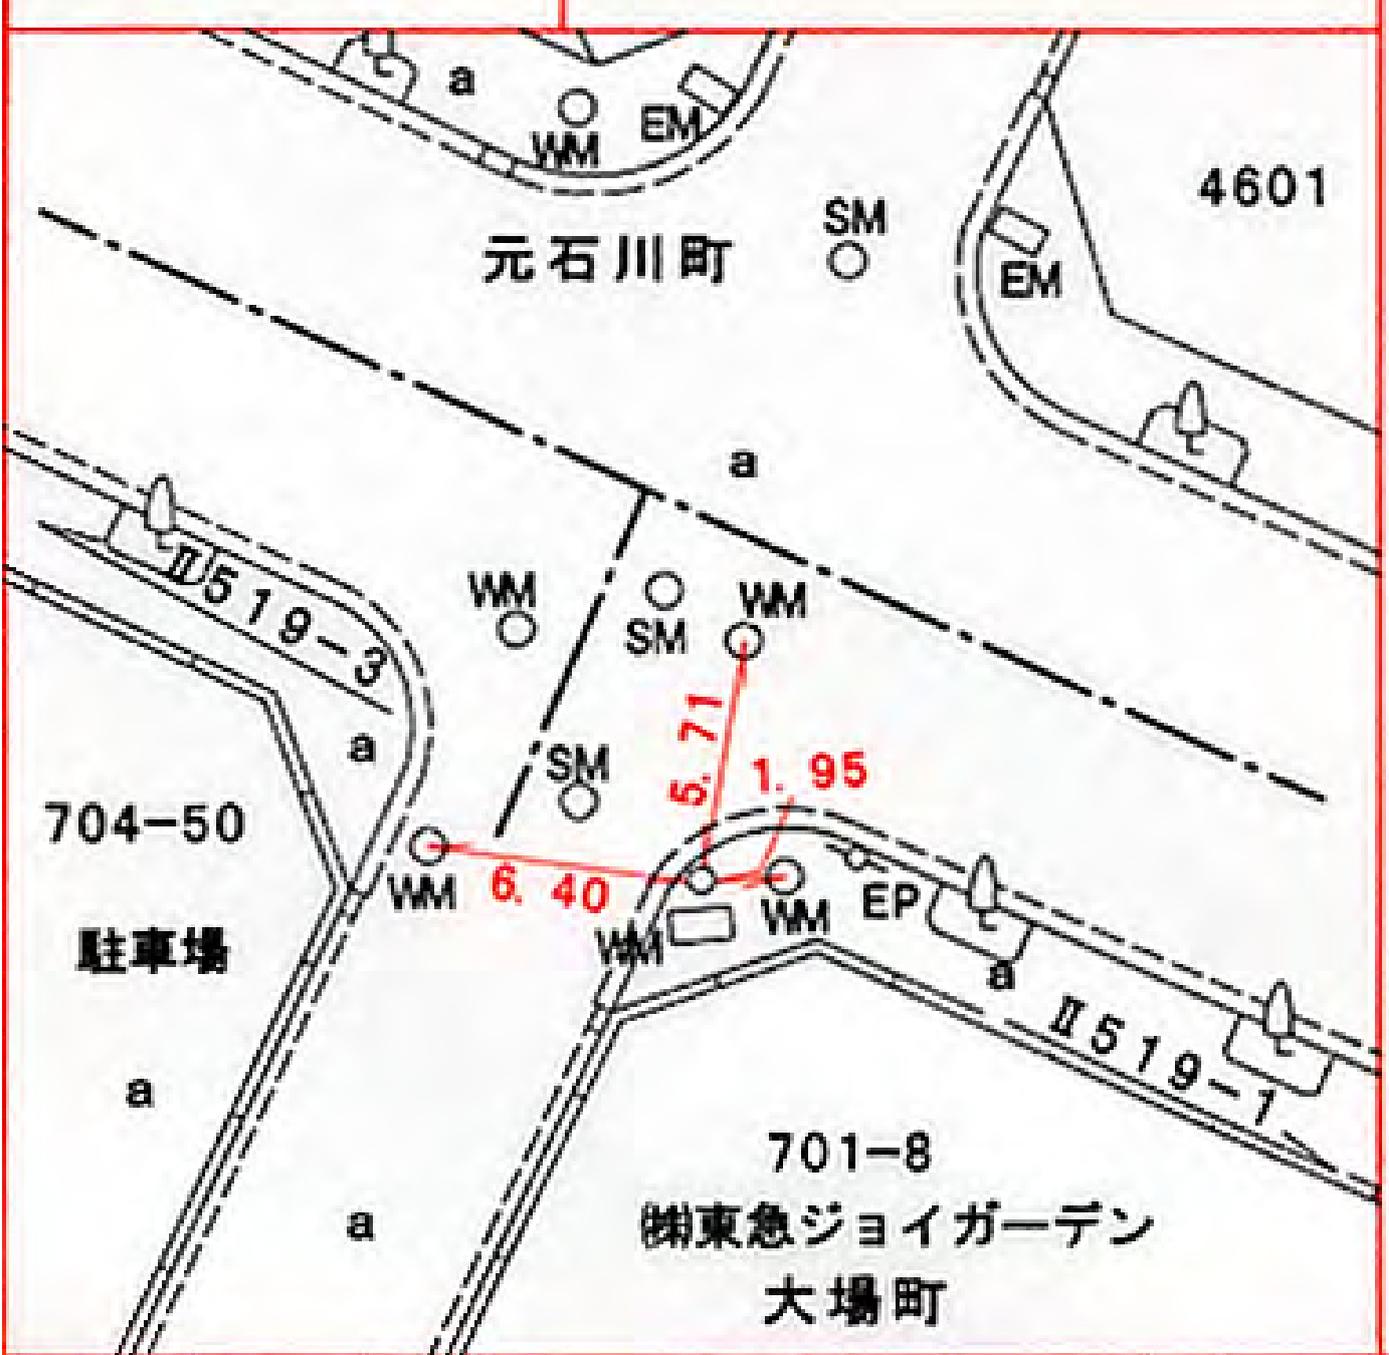

所在地

標識ノ種類

点番号

線番号

青葉区荏子田三丁目六一三番地先


金属標。鋏。木杭

3

II 519

キザミ

要 図

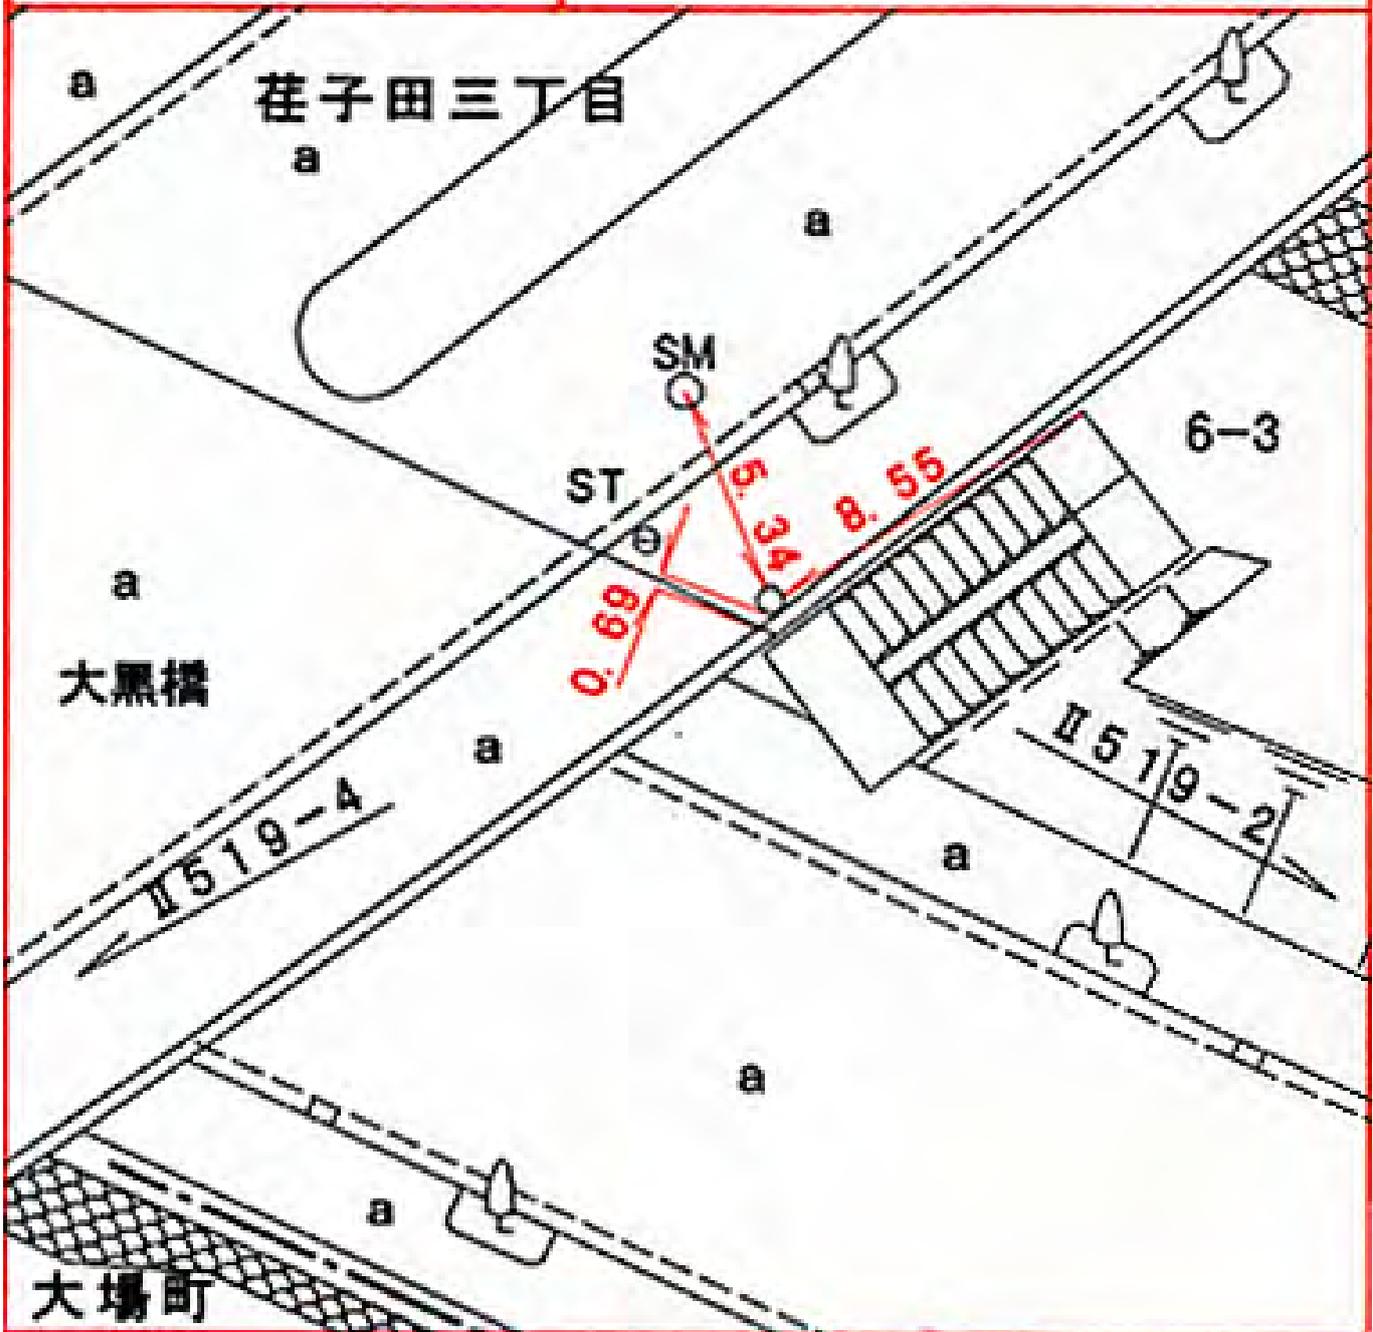

線番号	点番号	標識ノ種類
-----	-----	-------

所在地

II 519	4	金属標 。鋳。木杭
--------	---	---

青葉区黒須田二七一五番地先

要 図	キザミ
-----	-----



青葉区黒須田二七一五番地先 ✓

所在地

青葉区黒須田二四一七番地先 ✓

標識ノ種類

金属標。鋏。木杭

点番号


6

線番号

II 519

キザミ


要 図

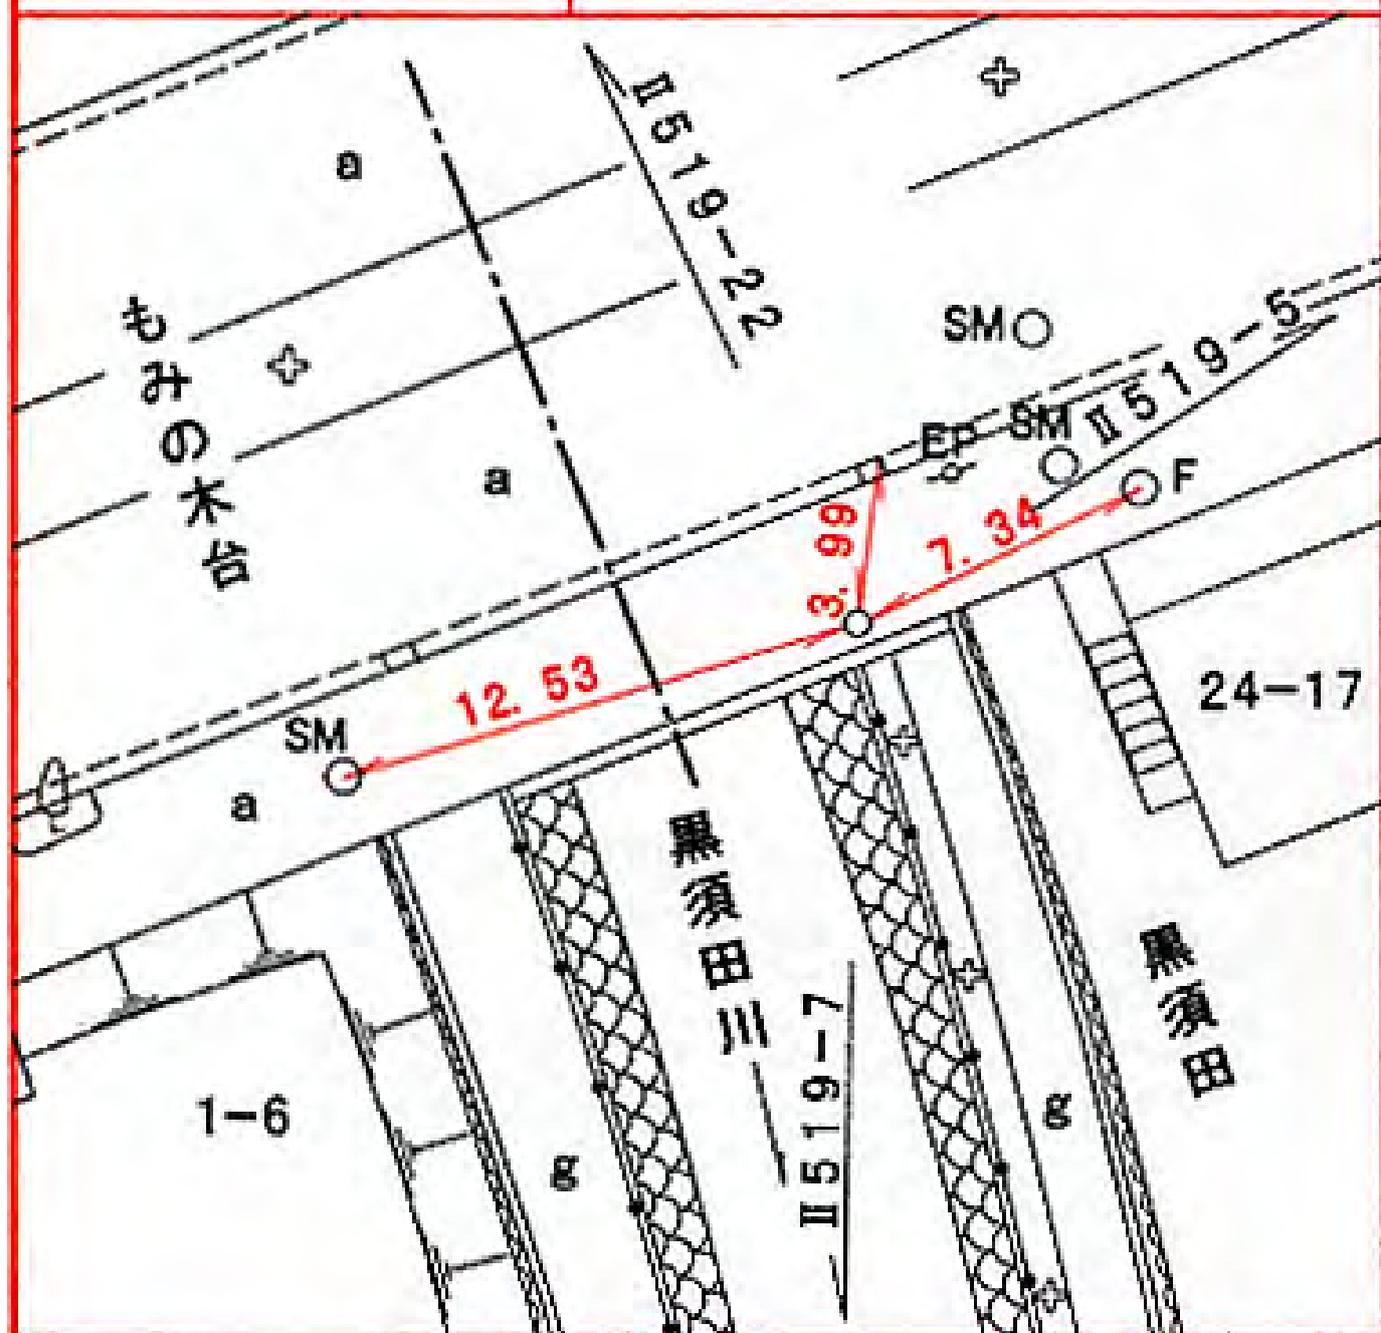

線番号	点番号	標識ノ種類	所在地
-----	-----	-------	-----

II 519	7	金属標 。鋌。木杭
--------	---	---

要 図	キザミ
-----	-----

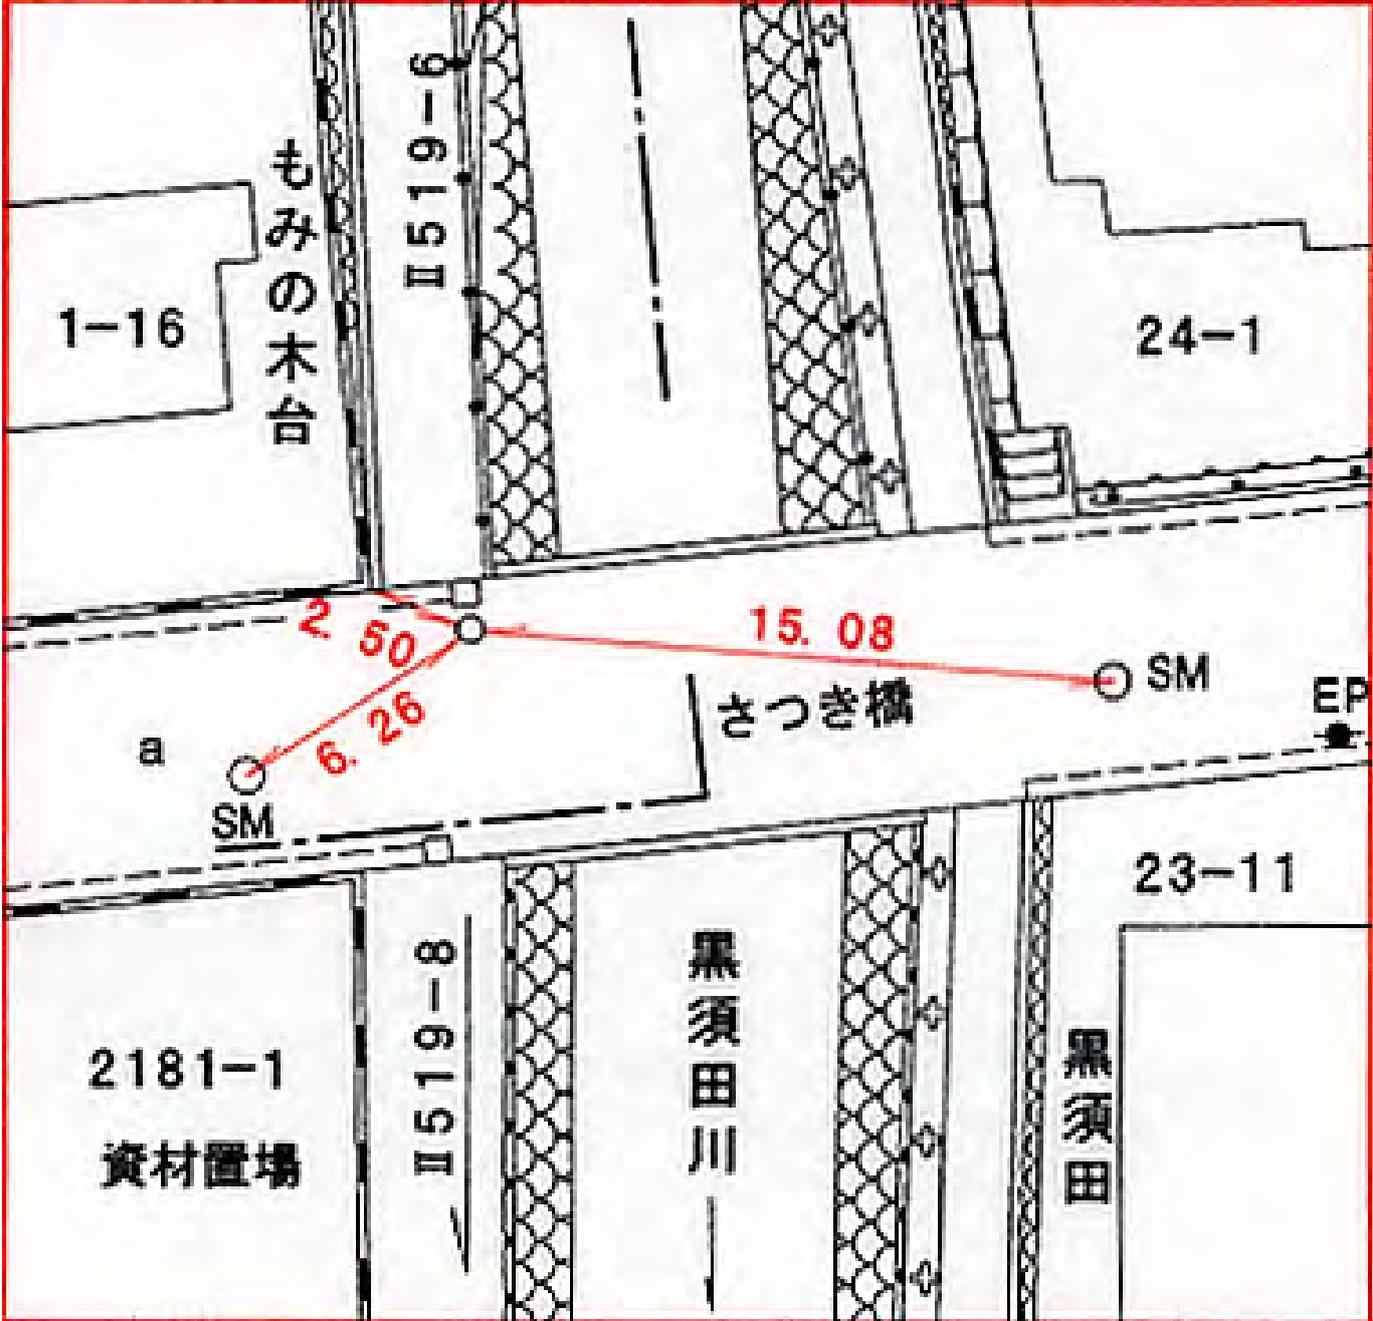

青葉区もみの木台一一六番地先

所在地

青葉区黒須田二〇一五番地先

標識ノ種類

金属標。鋸。木杭

点番号


8

線番号

II 519

キザミ

要 図

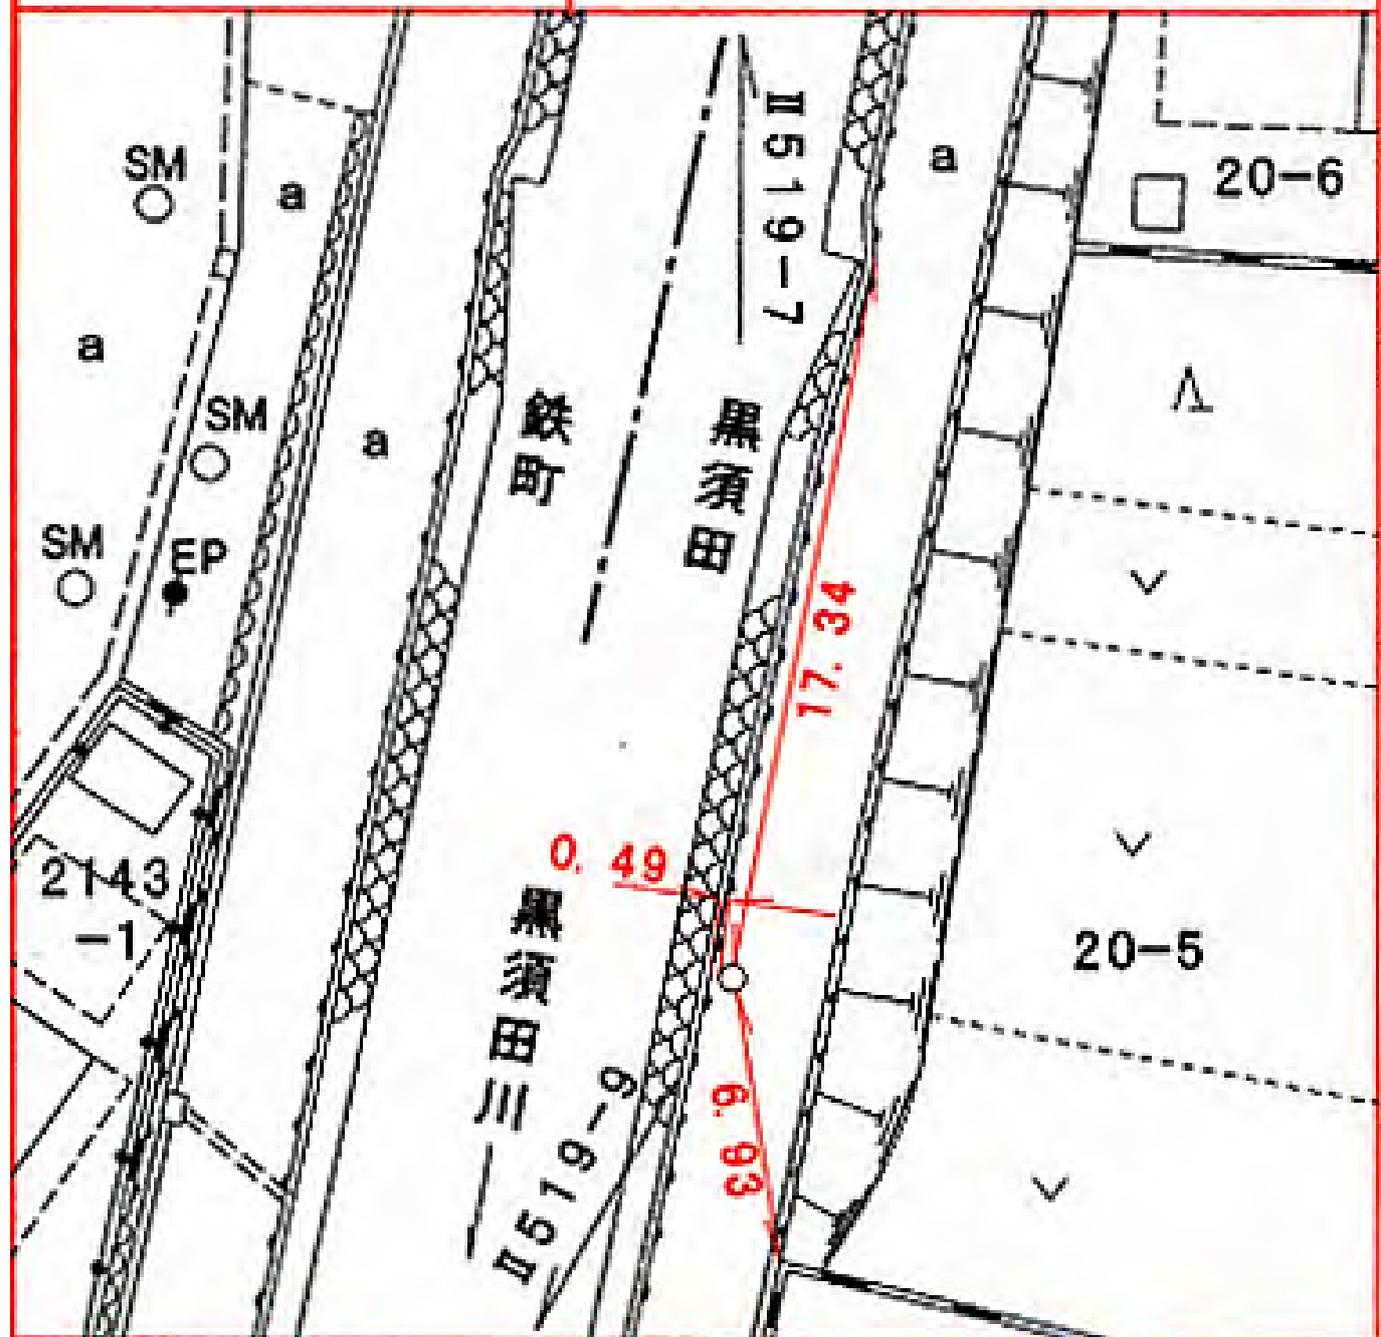

所在地

青葉区黒須田一〇〇一五五番地先

標識ノ種類

金属標。鋏。木杭

点番号


9

線番号

II 519

キザミ

要 図

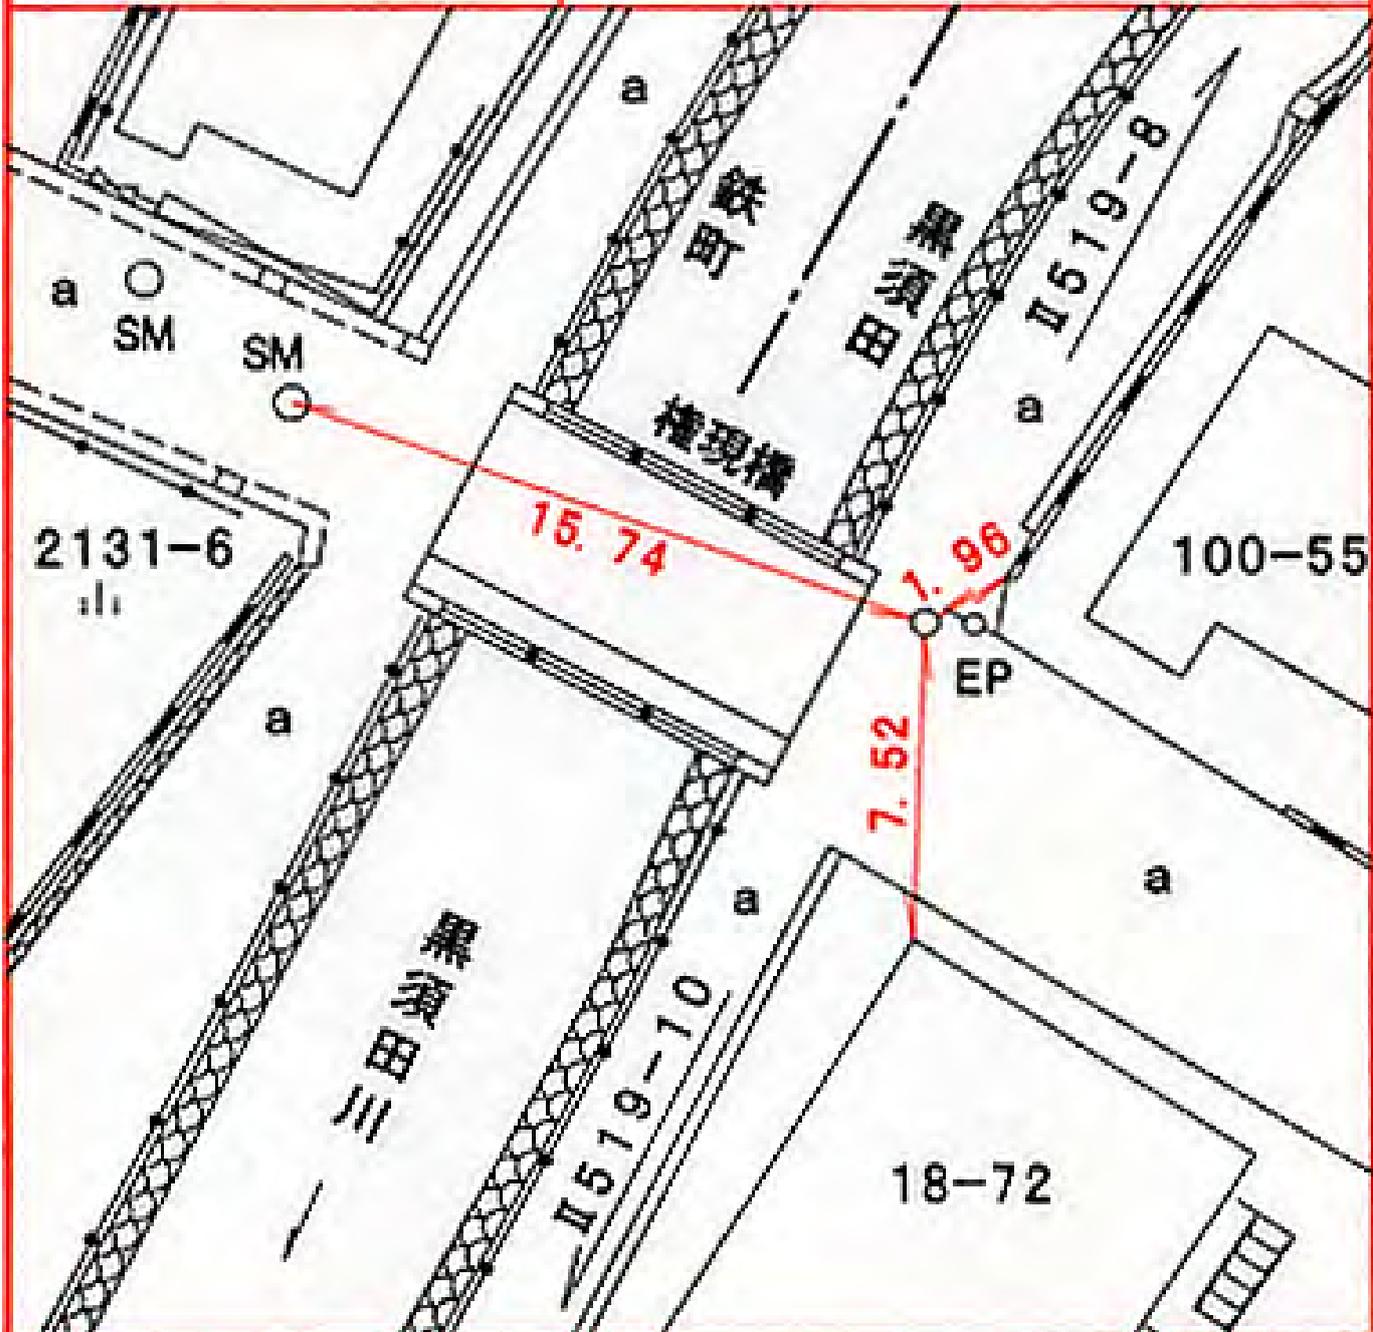

所在地

青葉区黒須田一七一一番地先

標識ノ種類

金属標。鋏。木杭

点番号


10

線番号

II 519

要 図

キザミ

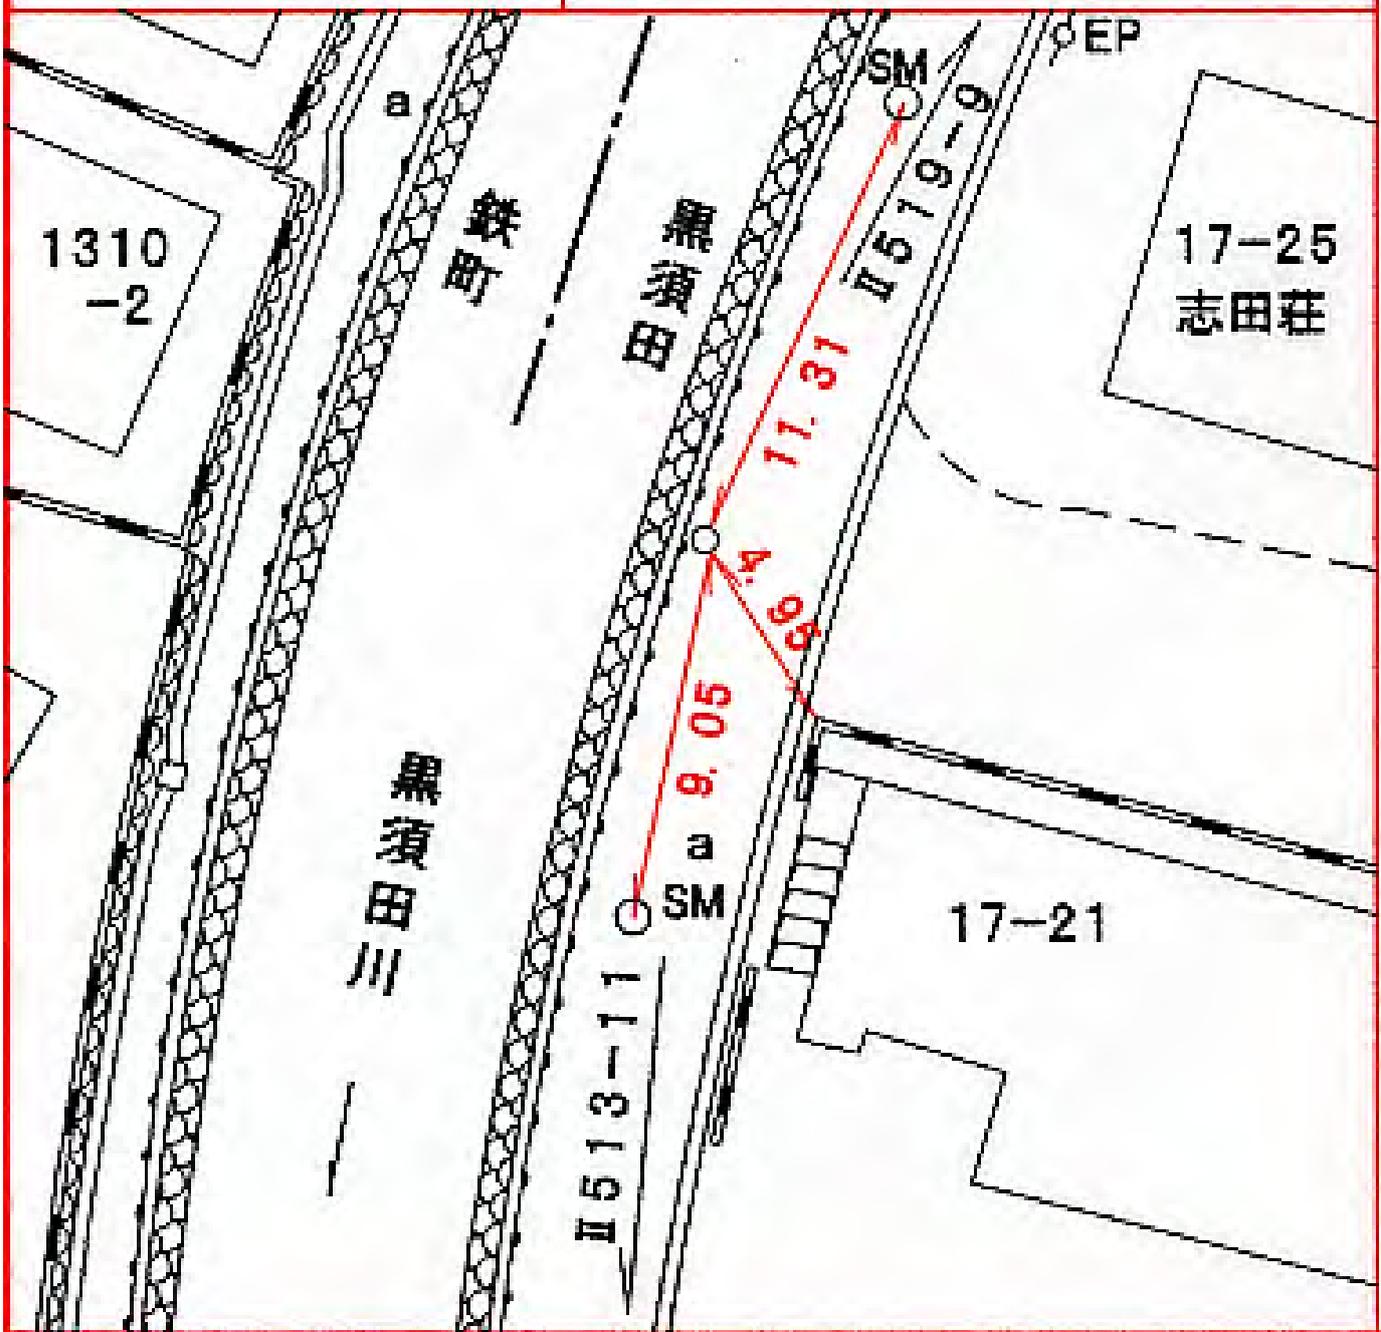

所在地

青葉区鉄町一三〇〇番地先 ✓

標識ノ種類

金属標。鋸。木杭

点番号


11

線番号

II 519

要 図

キザミ

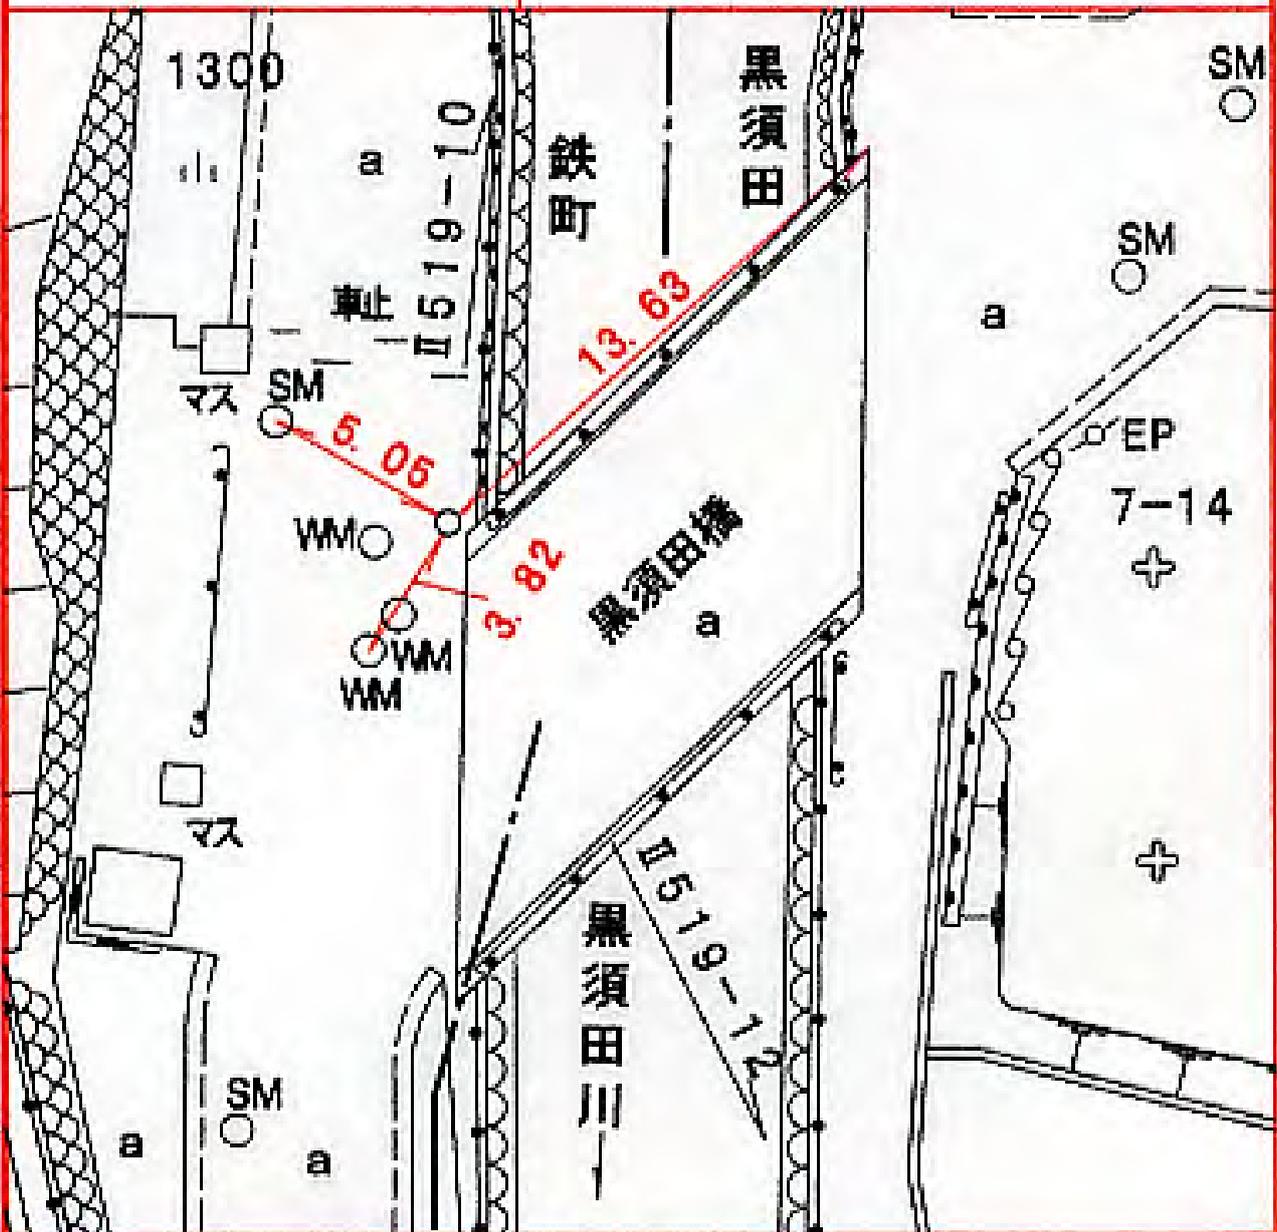

青葉区黒須田一七一二二番地先 ✓

所在地

青葉区鉄町一二一〇―二番地先

標識ノ種類

金属標。鋌。木杭

点番号


12

線番号

II 519

要 図

キザミ

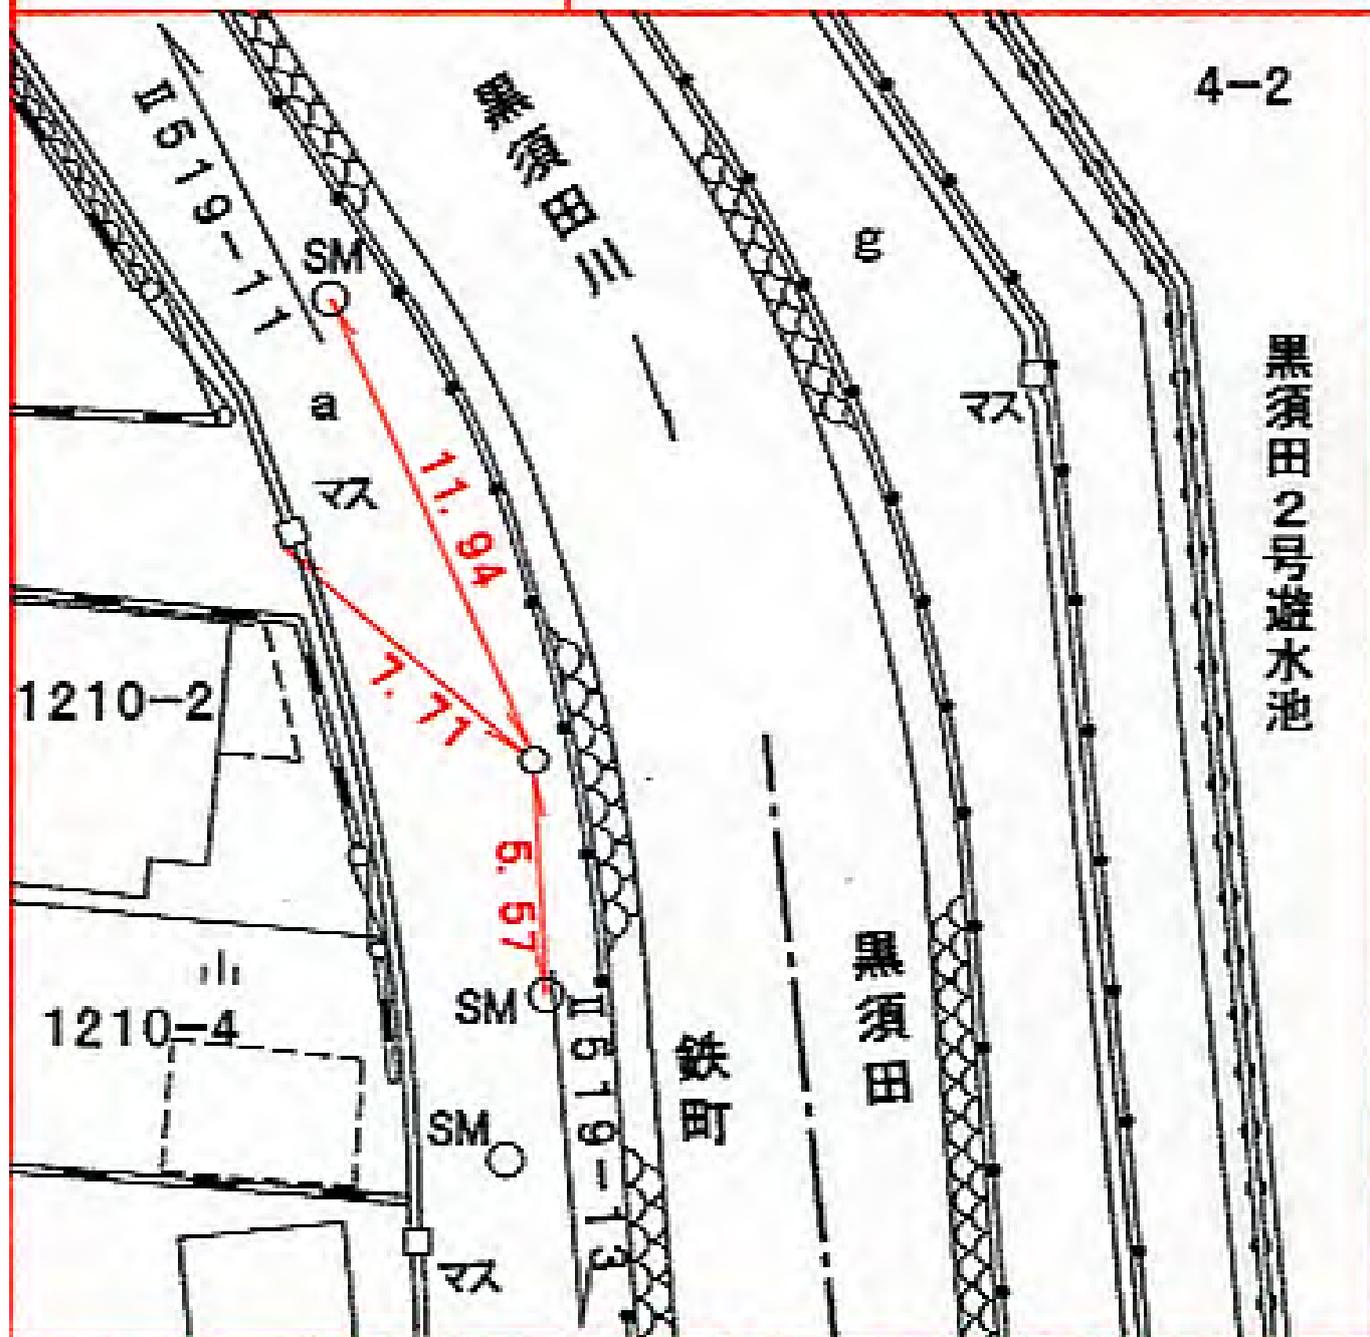

所在地

青葉区鉄町一一九八—一番地先

標識ノ種類

金属標。鋏。木杭

点番号


13

線番号

II 519

キザミ

要 図

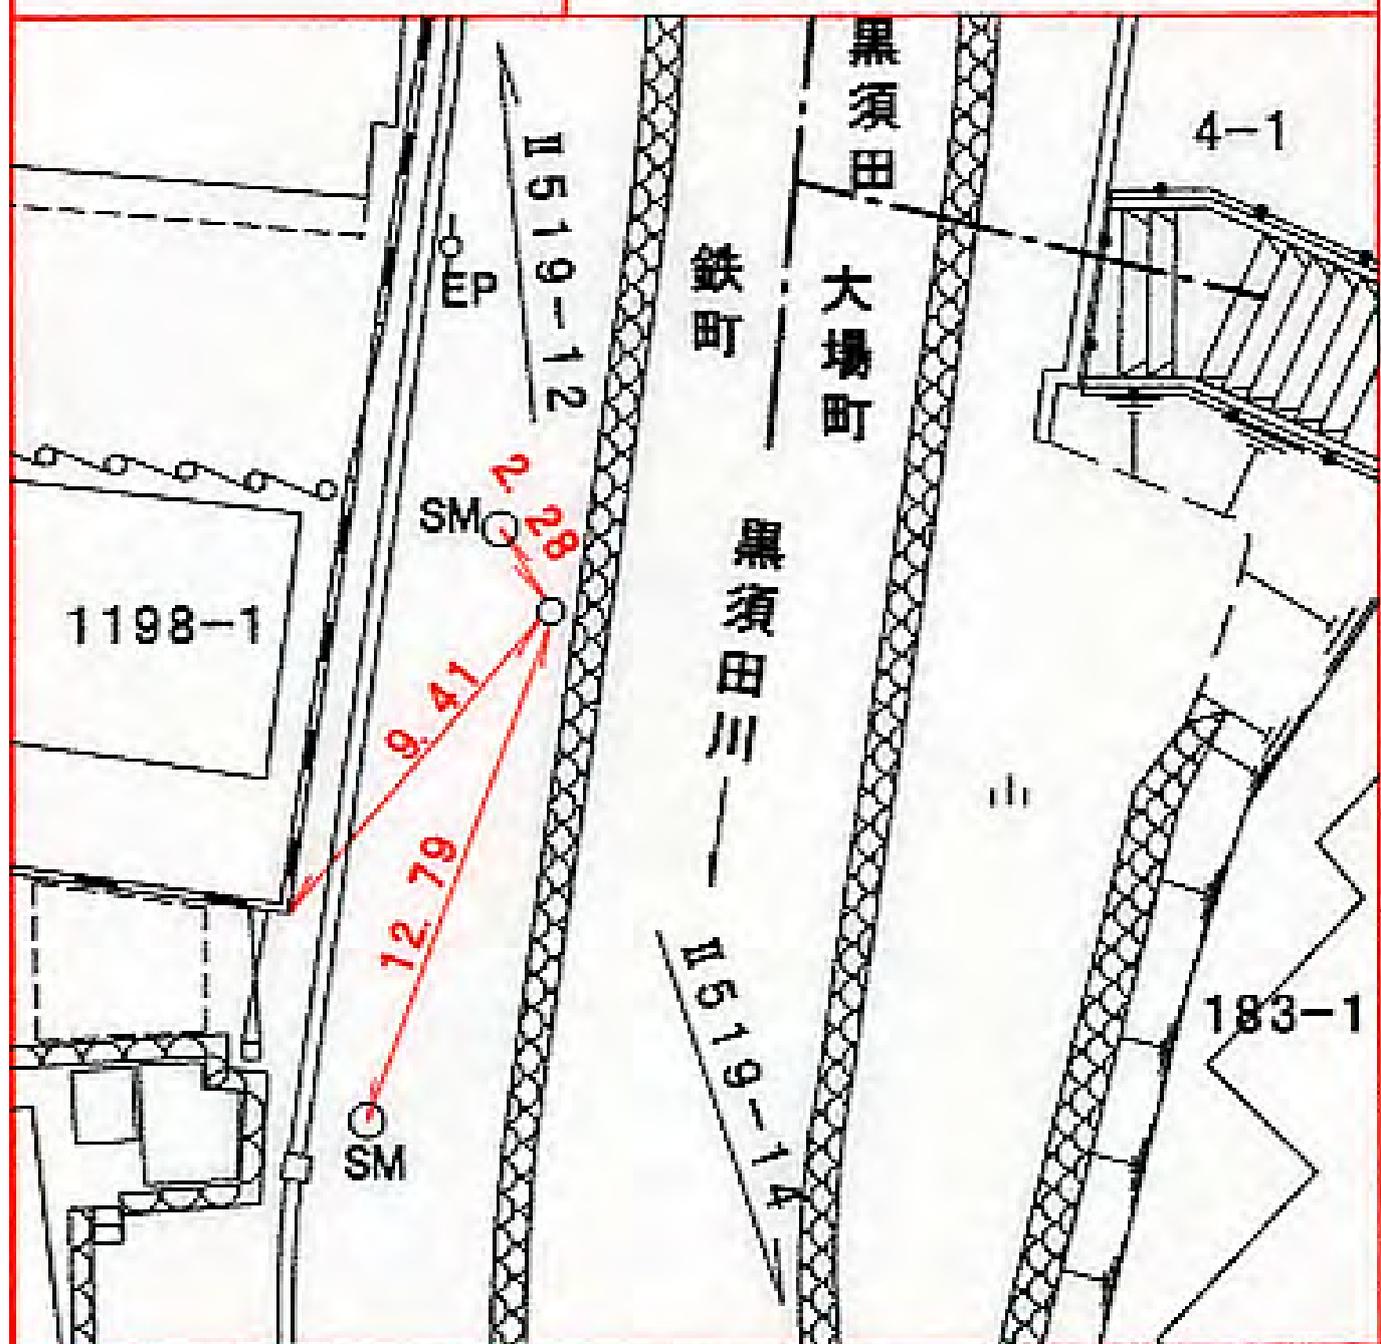

所在地

青葉区鉄町一一七六一一番地先

標識ノ種類

金属標。鋏。木杭

点番号


14

線番号

II 519

キザミ

要 図

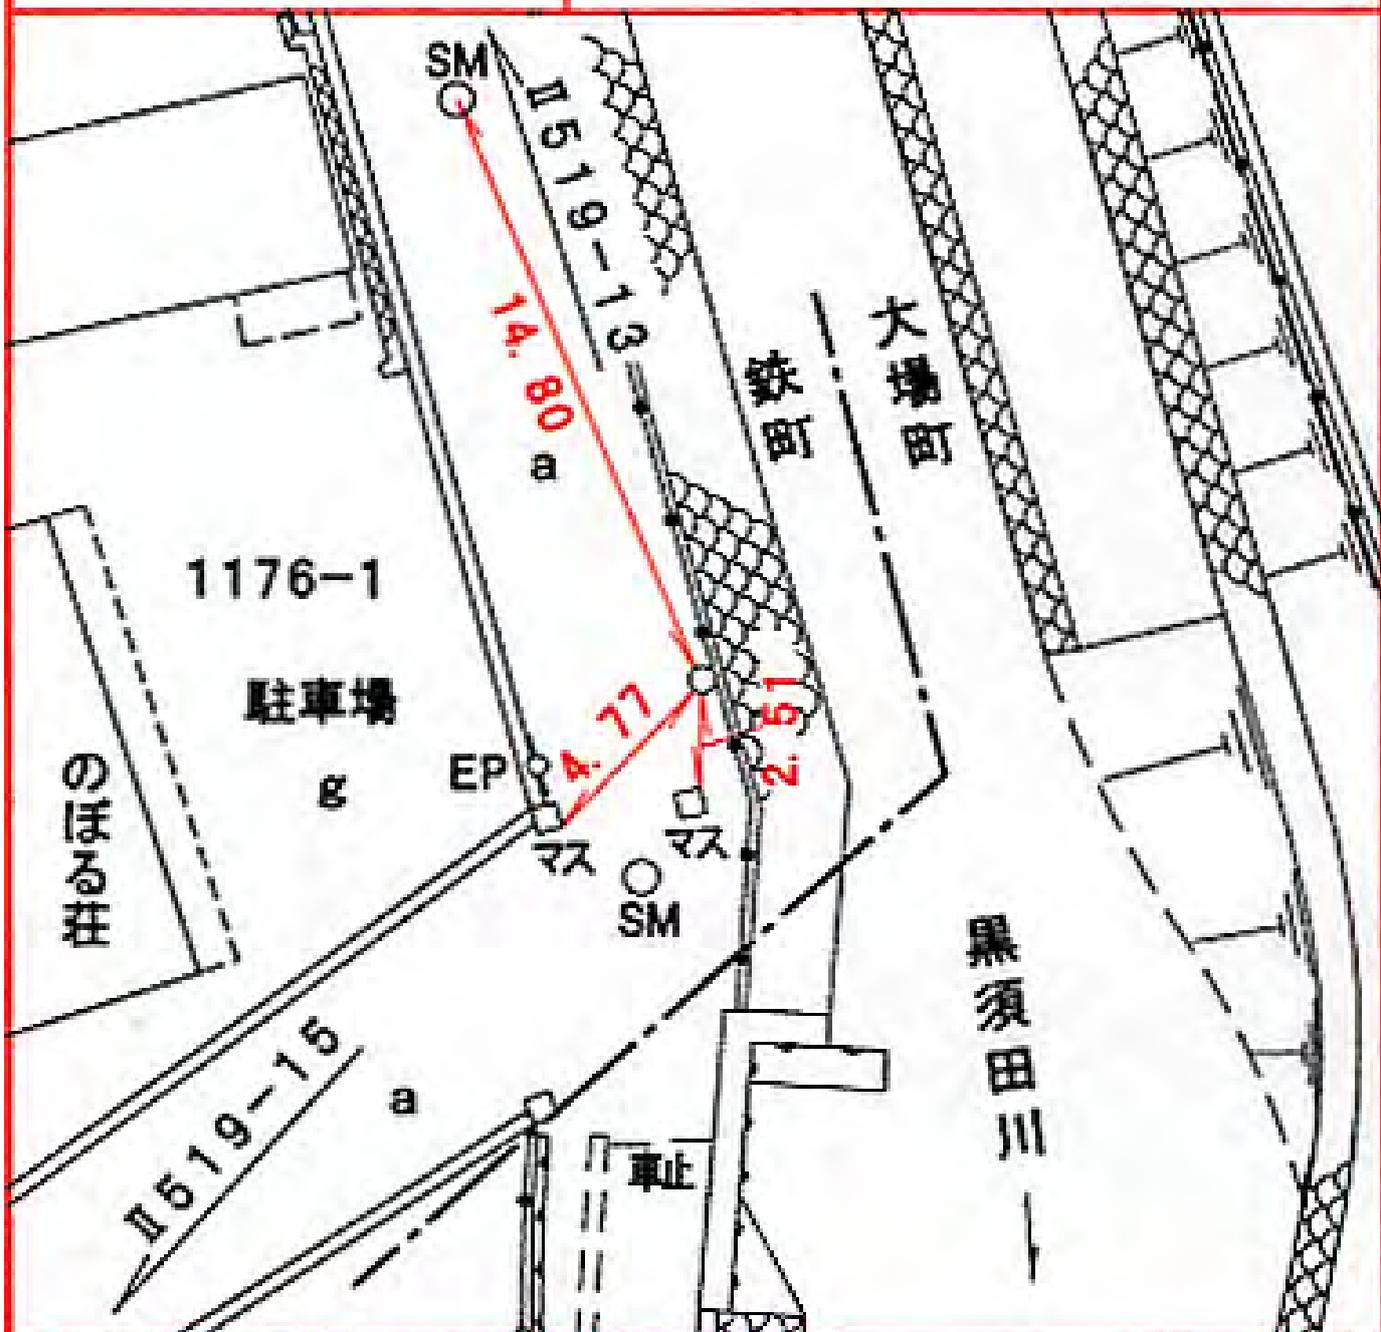

所在地

青葉区鉄町一一六五―一番地先

標識ノ種類

金属標。鋸。木杭

点番号

15

線番号

II 519

キザミ

要 図



✓

所在地

青葉区鉄町一〇七一一番地先

標識ノ種類

金属標。鋏。木杭

点番号


16

線番号

II 519

キザミ

要 図

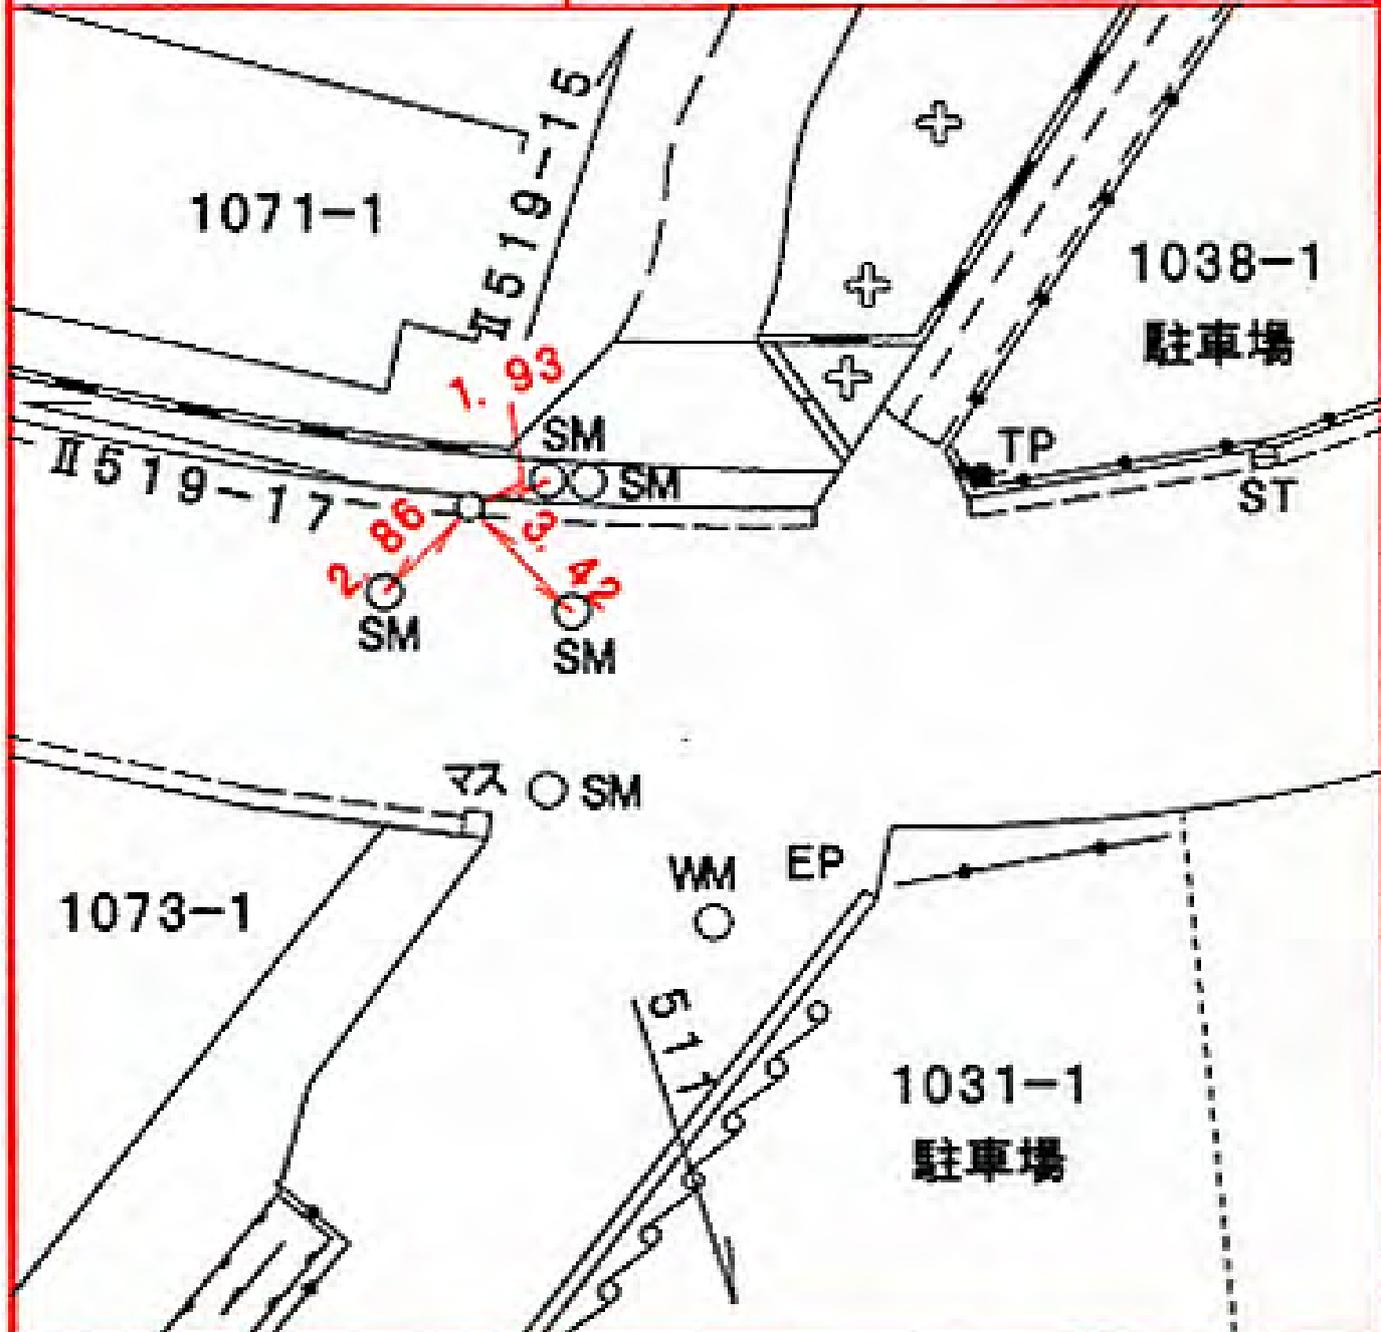

所在地

青葉区鉄町八七八―一番地先

標識ノ種類

金属標。鋏。木杭

点番号


17

線番号

II 519

キザミ

要 図

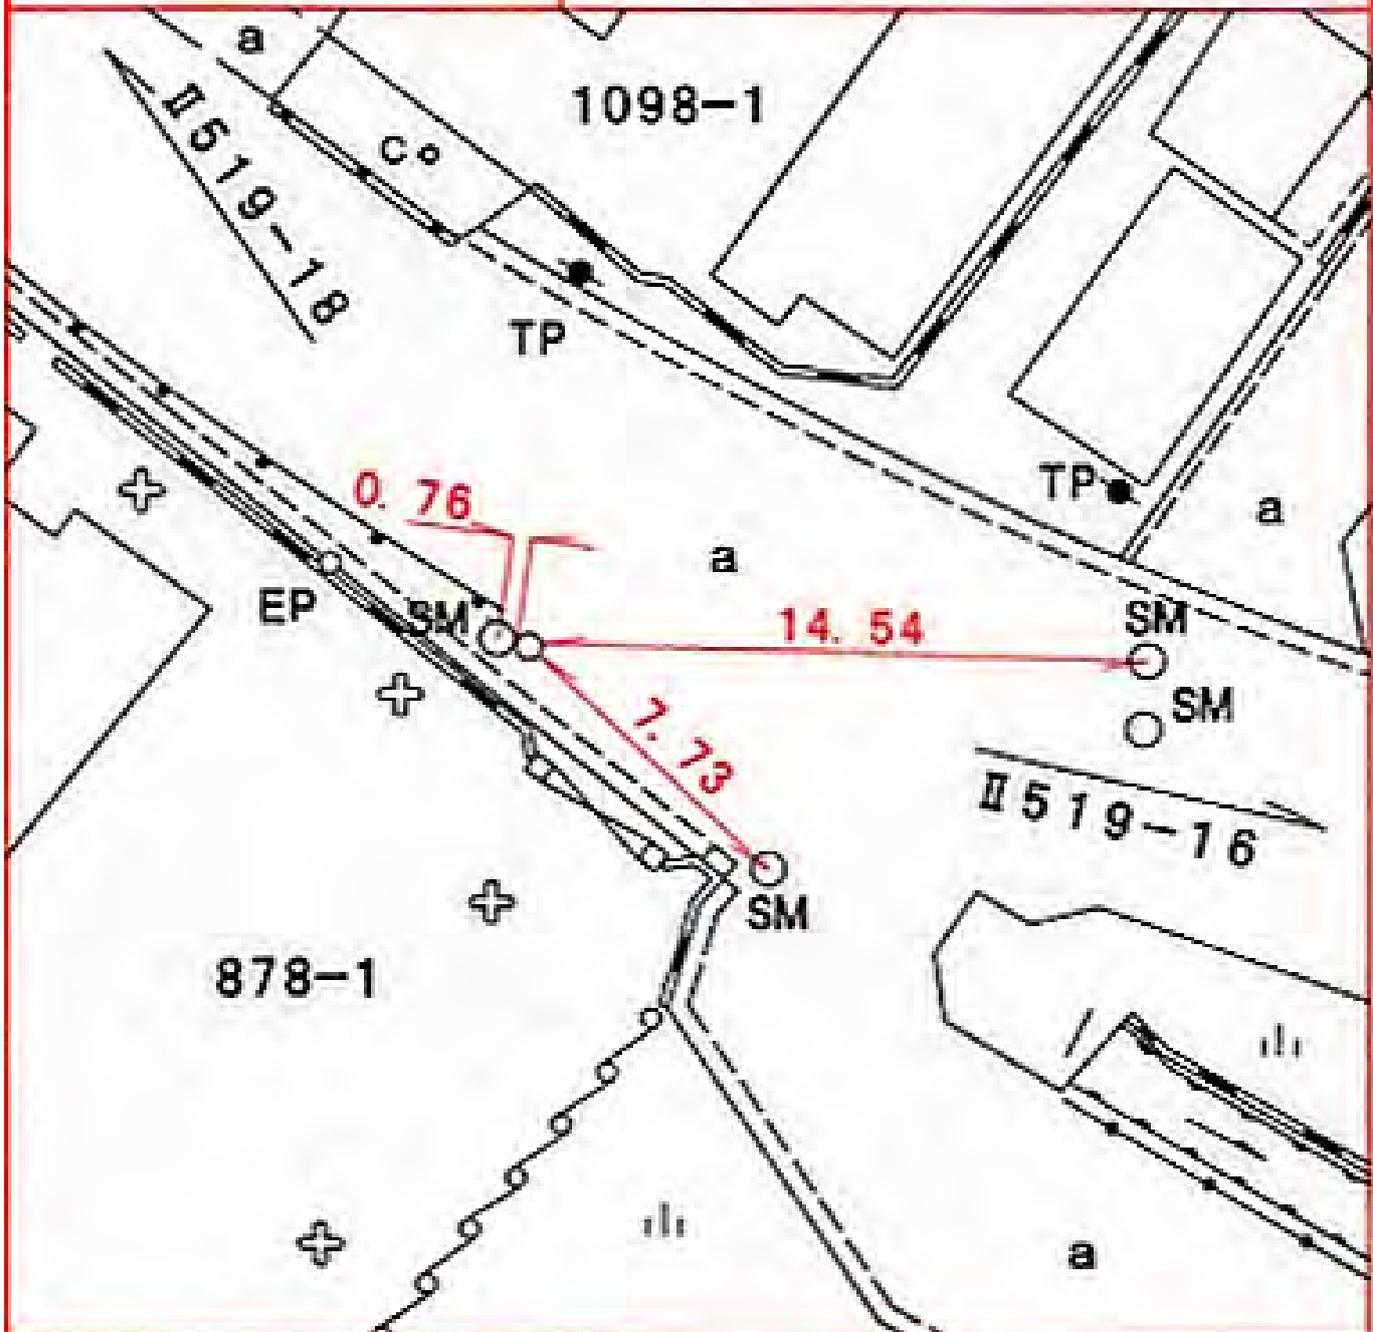

所在地

青葉区鉄町一一一四番地先

標識ノ種類

金属標。鋌。木杭

点番号

18

線番号

II 519

キザミ

要 図



線番号	点番号	標識ノ種類	所在地
-----	-----	-------	-----


II 519 19

金属標。鋏。木杭

青葉区鉄町七六一番地先

要 図

キザミ

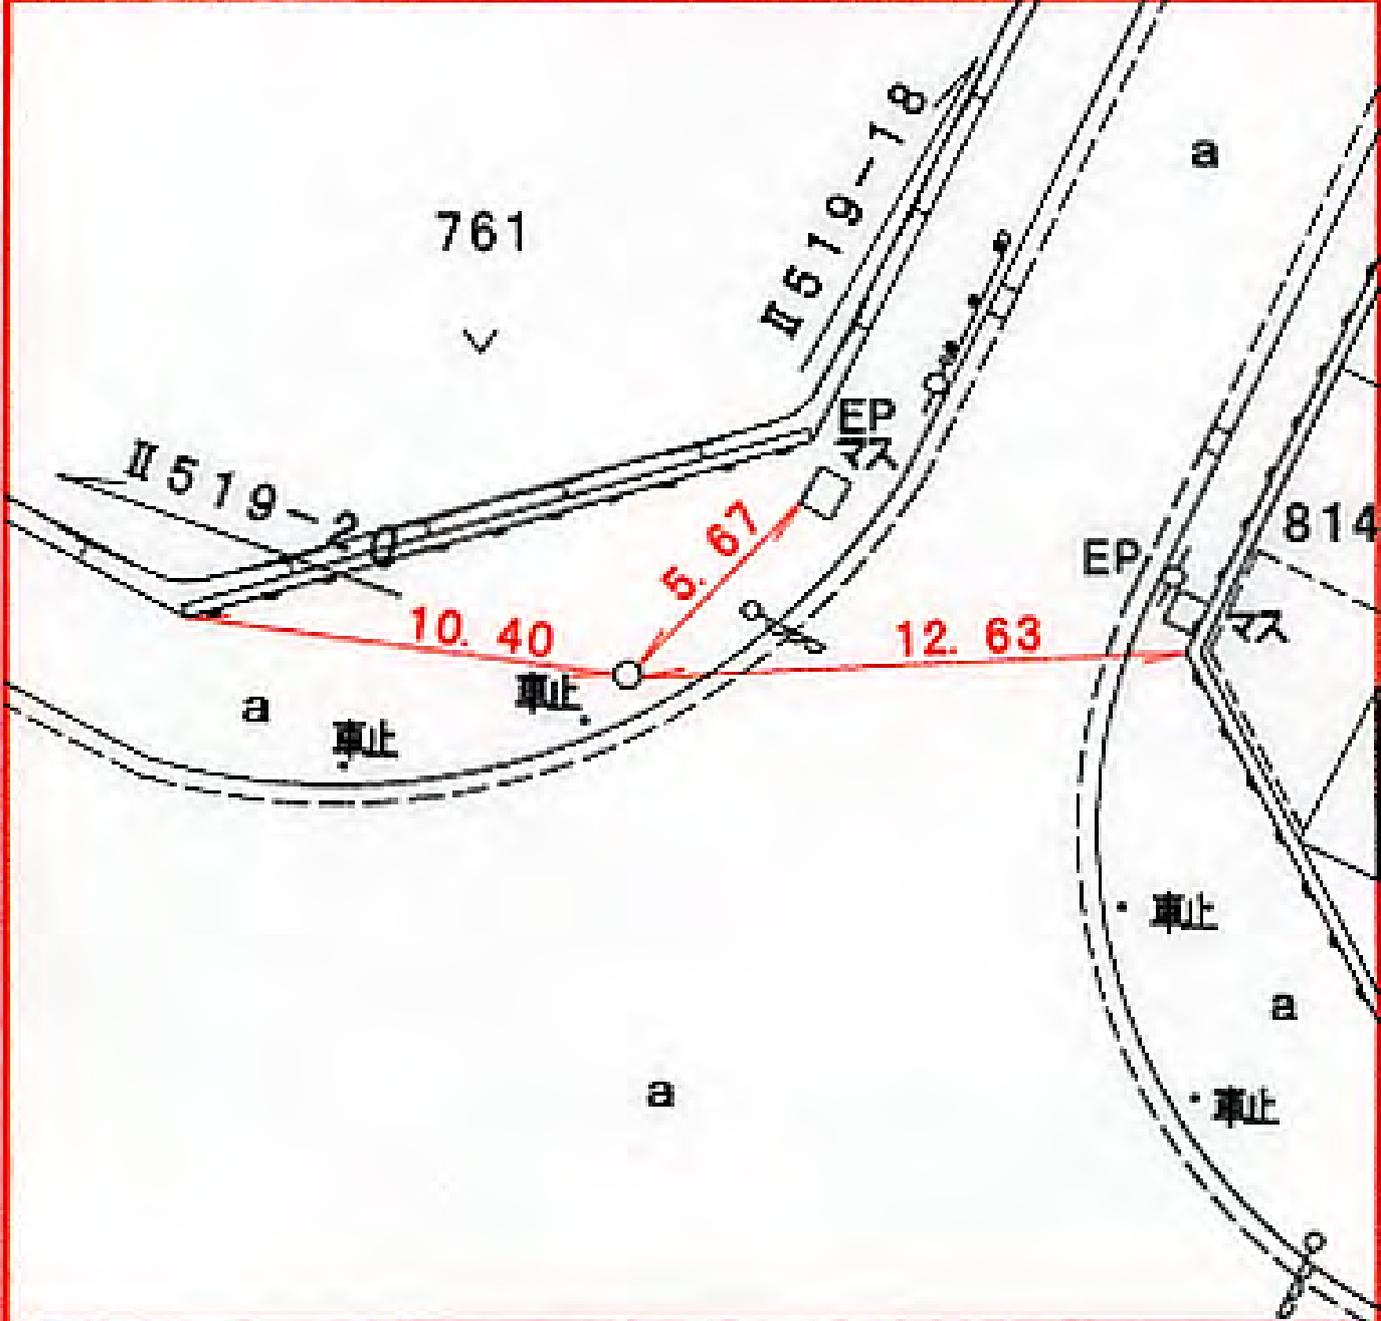

青葉区鉄町七六一番地先

線番号	点番号	標識ノ種類
-----	-----	-------

所在地


II 519	21
--------	----

金属標。鋸。木杭

青葉区もみの木台一三一七番地先

要 図


キザミ

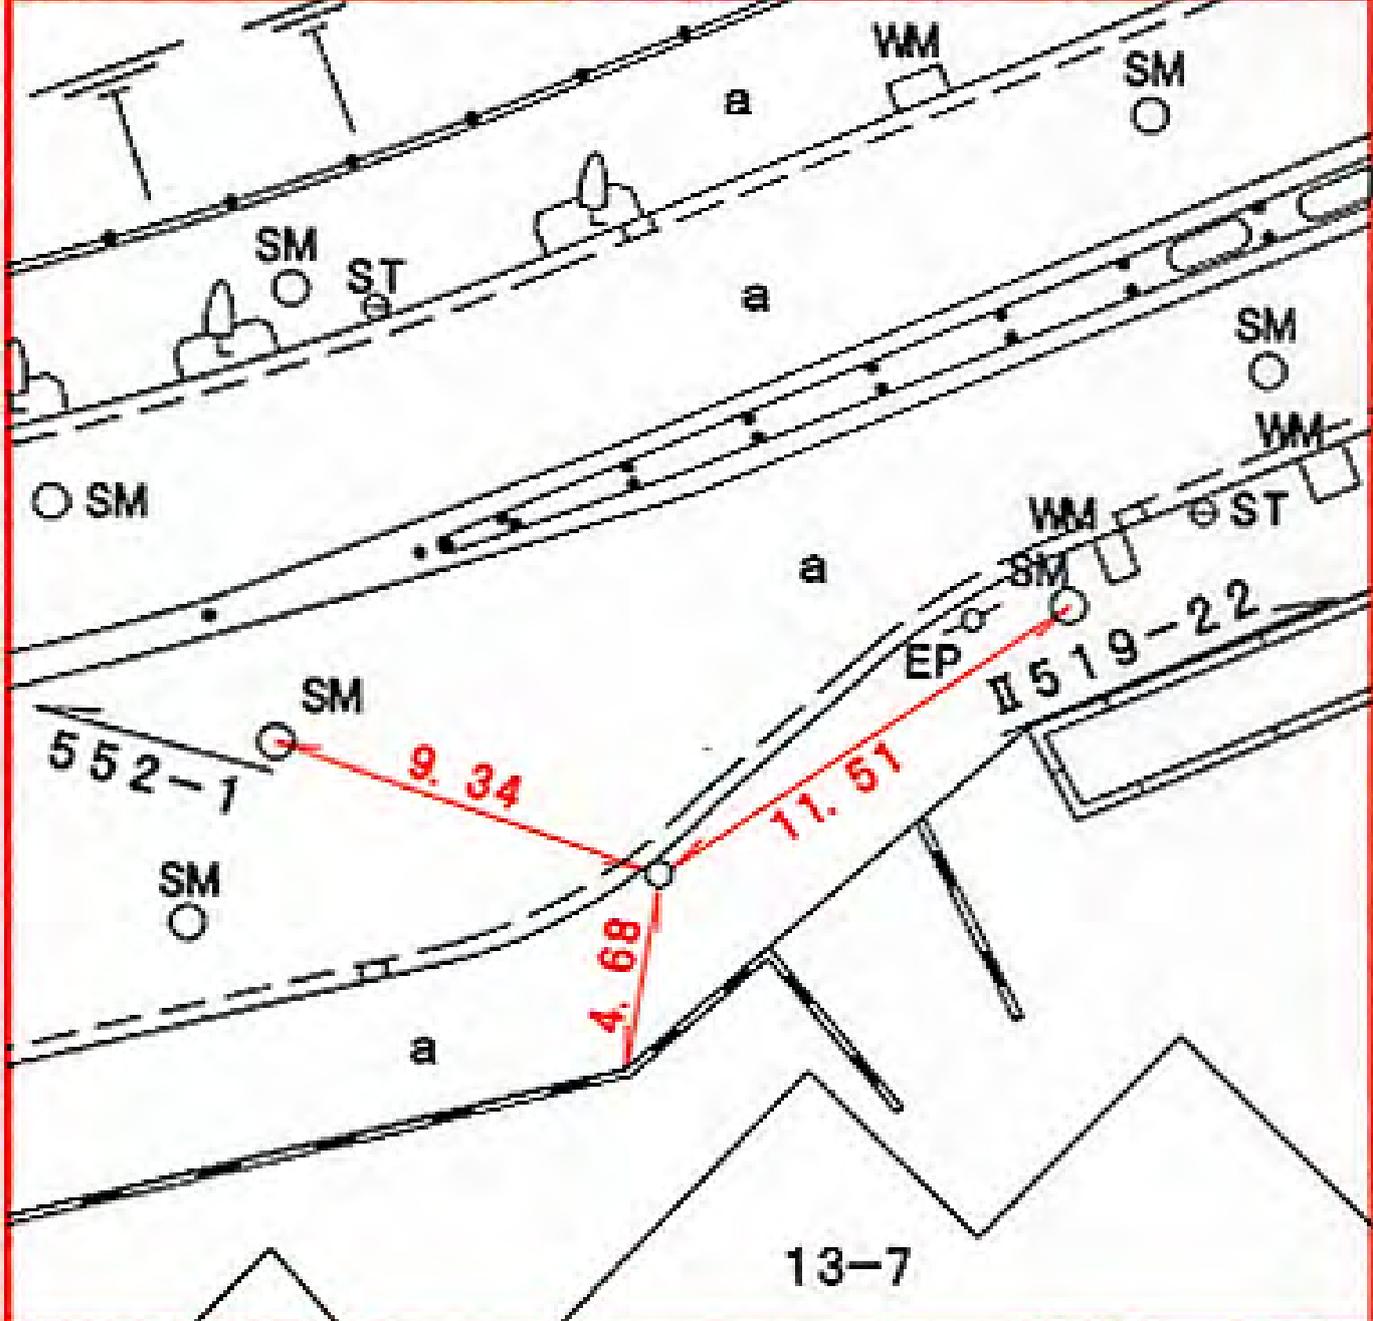

線 番 号	点 番 号	標 識 ノ 種 類	所 在 地
-------------	-------------	-----------	-------

Ⅱ 519	23	金属標 ・鋏・木杭	青葉区鉄町427番地先
-------	----	---	-------------

要 図	キザミ	
-----	-----	--

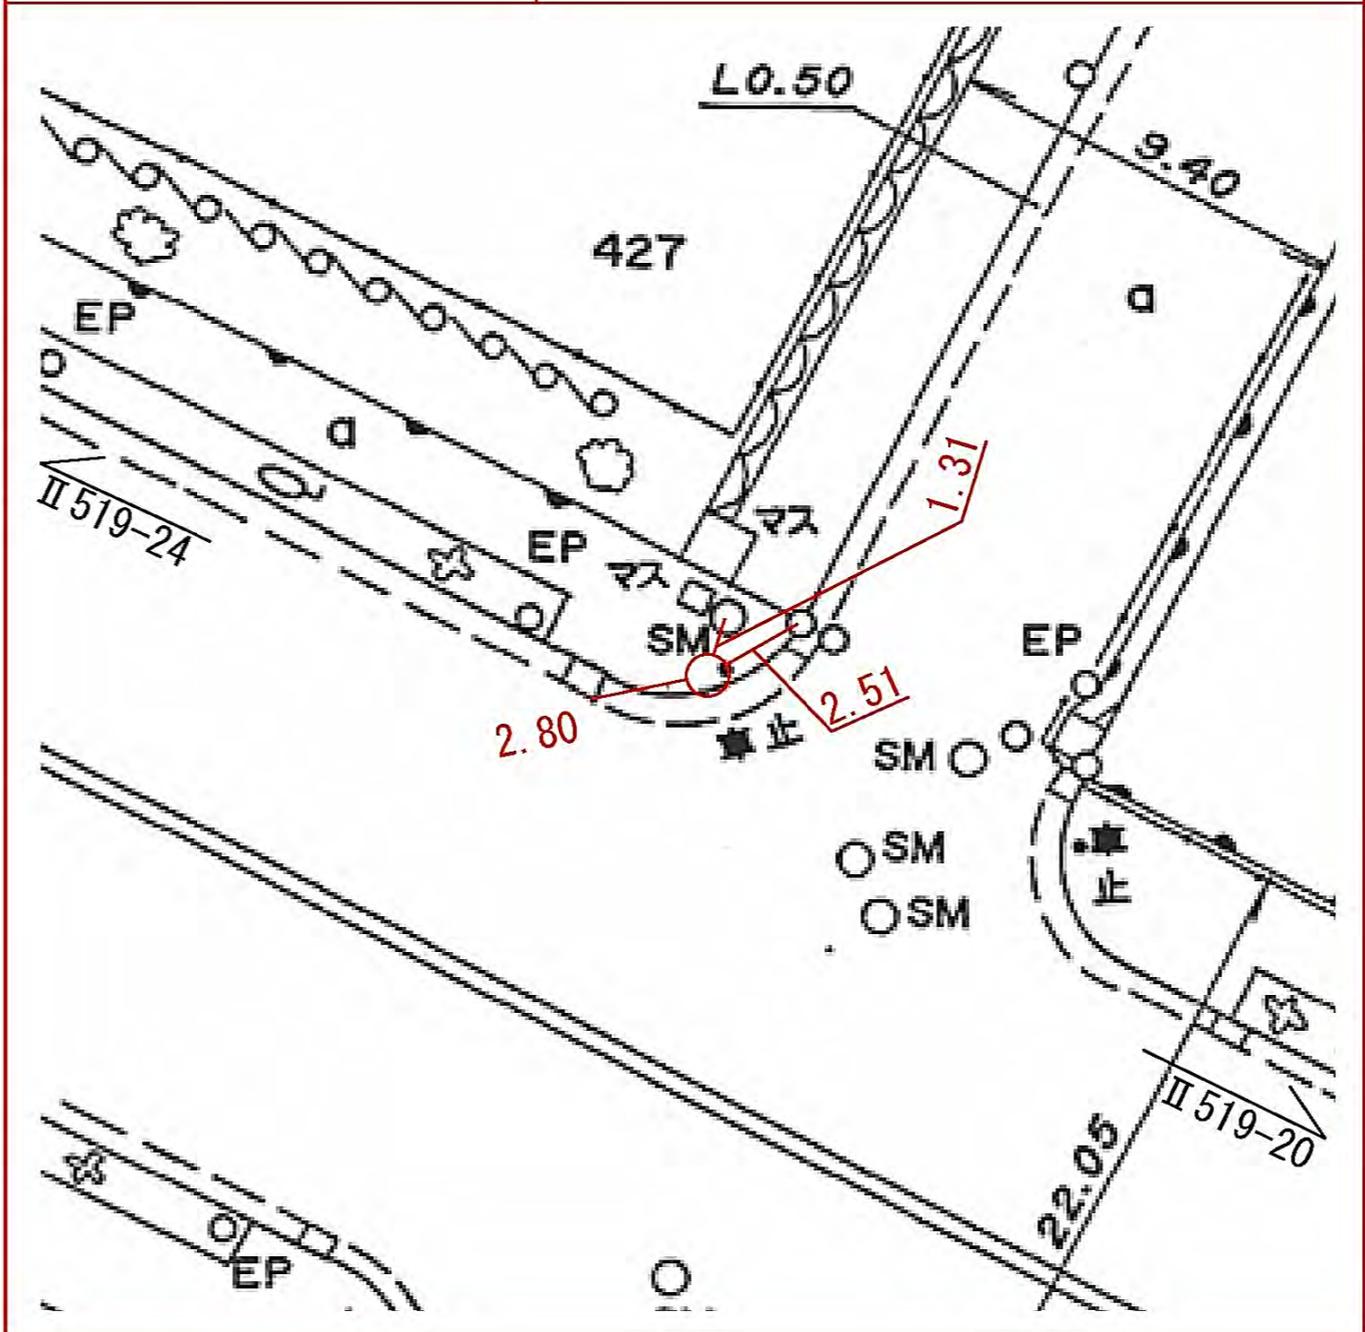

所在地

青葉区鉄町434番地先

標識ノ種類

金属標・鋌・木杭

点番号


24

線番号

II 519

キザミ

要 図

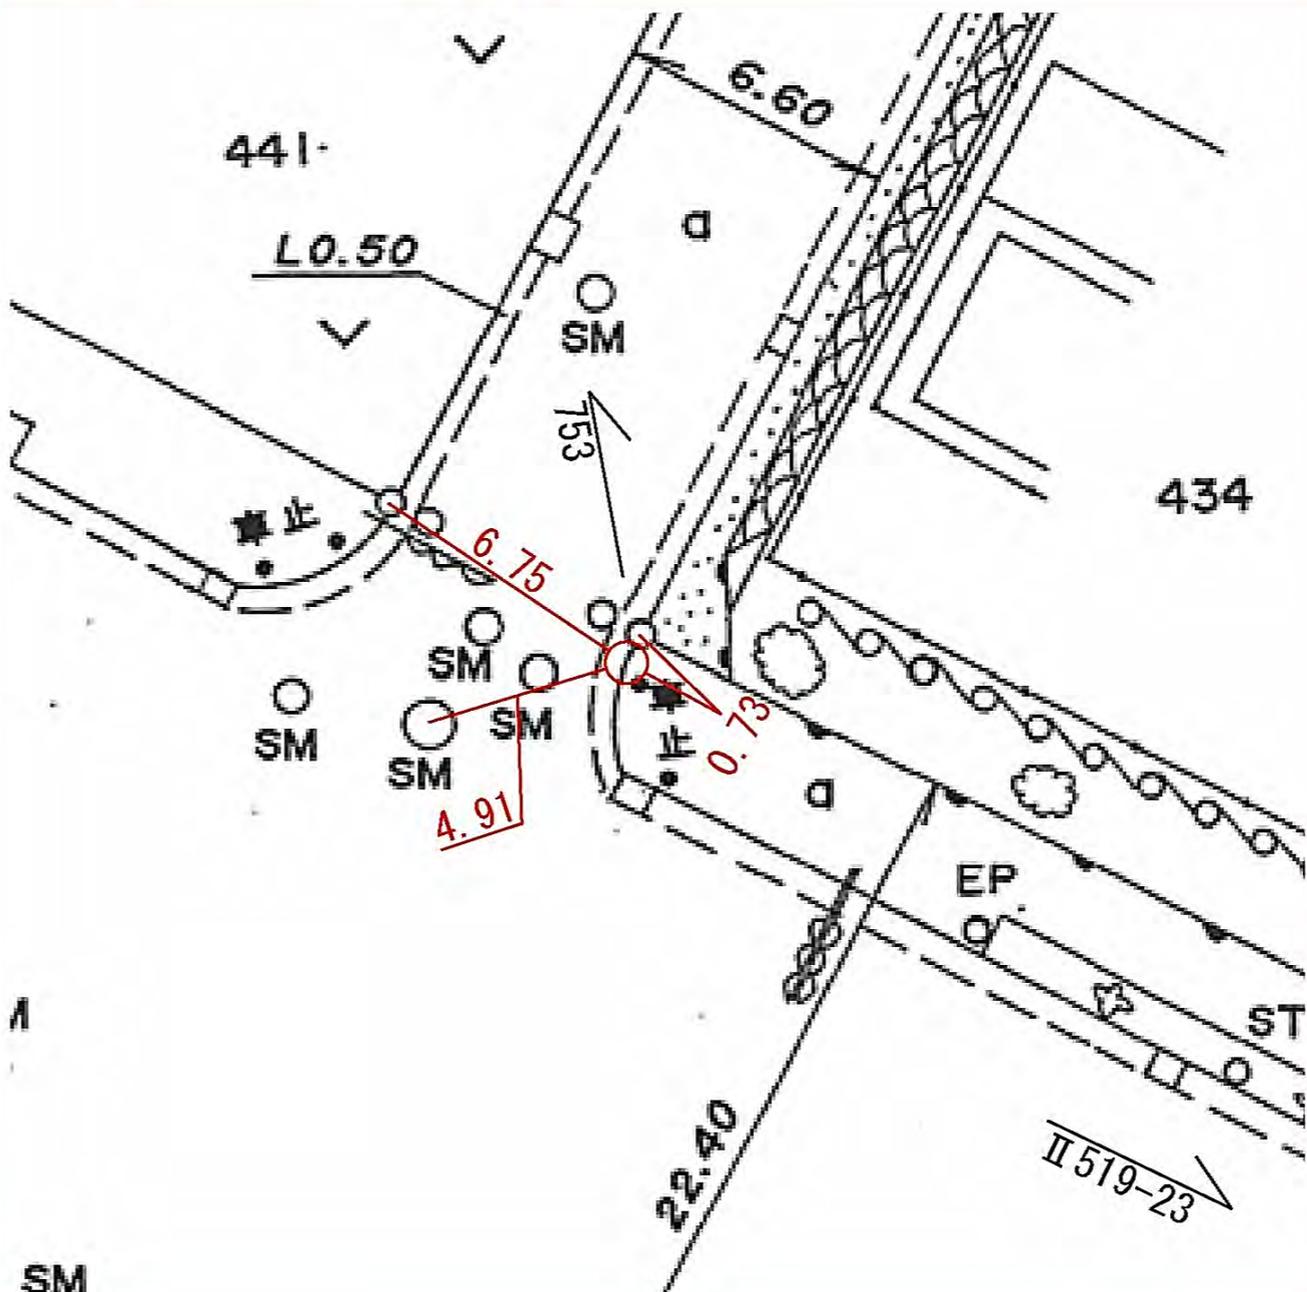

所在地

鶴見区獅子ヶ谷二―一五―七番地先

標識ノ種類

金属標。鋳。木杭

キザミ


点番号

1

線番号

II 520

要因

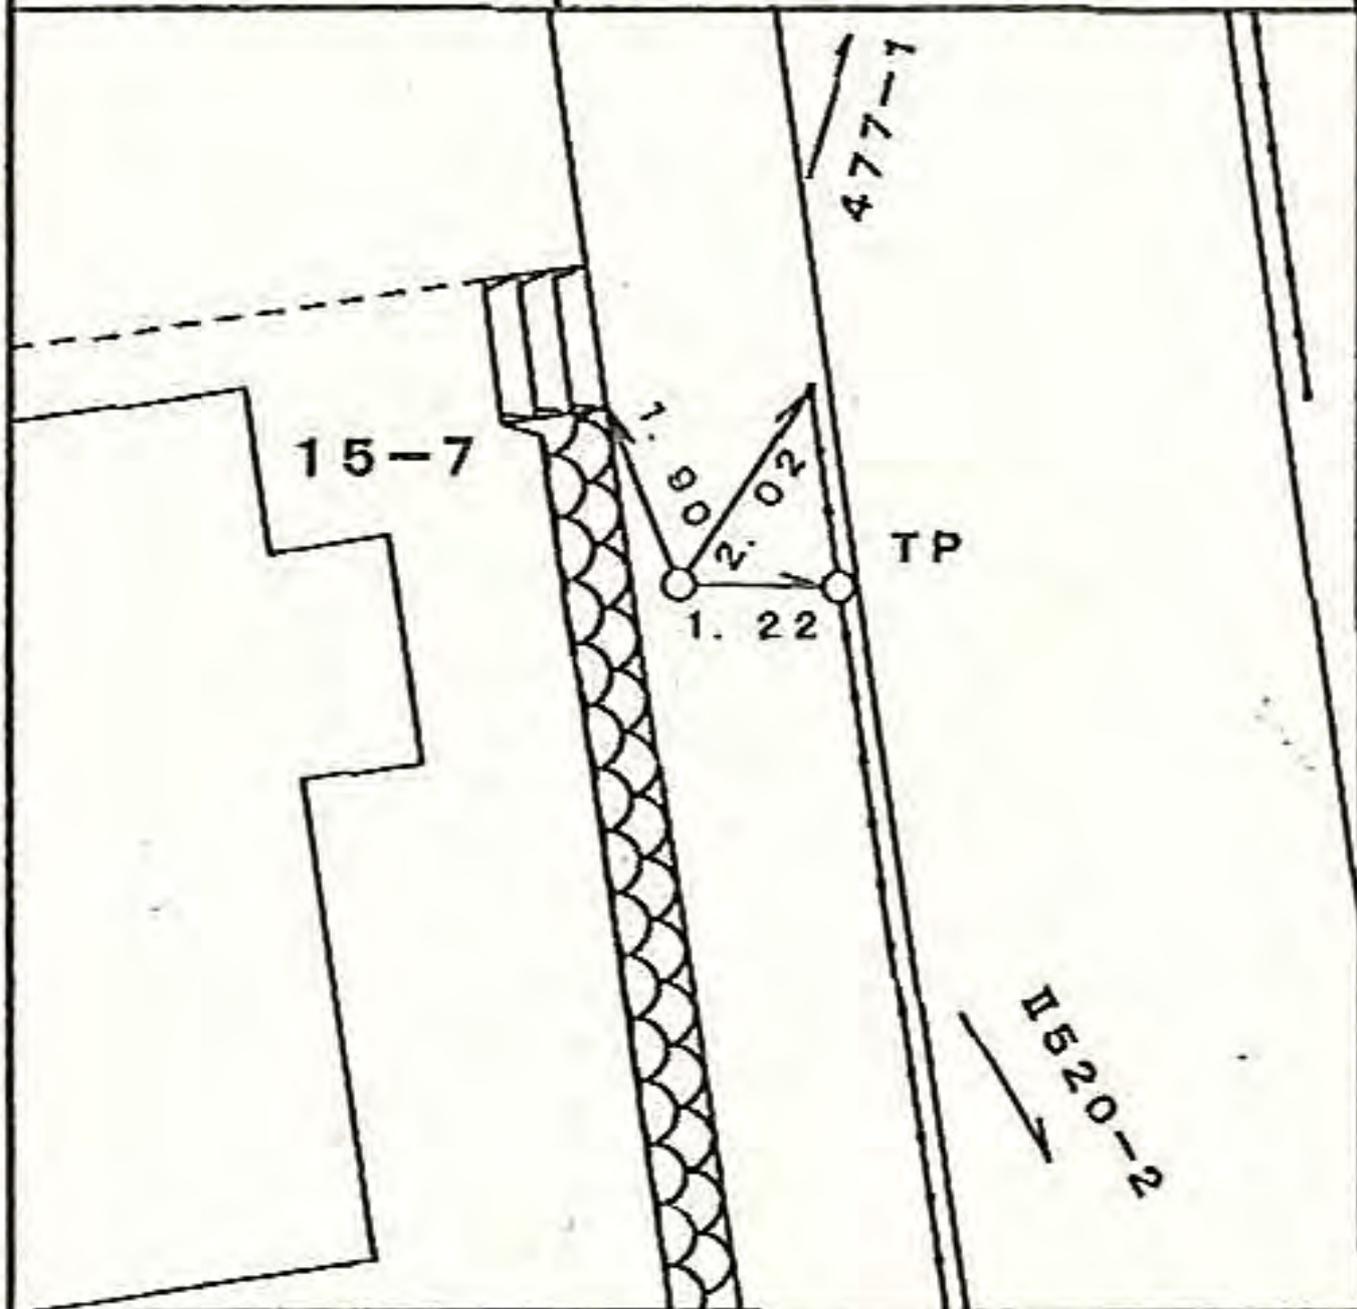

所在地

鶴見区獅子ヶ谷一―二三―一六番地先



標識ノ種類

金属標。鋸。木杭

キザミ

点番号

2

線番号

II 520

要因

II 520-1

EP

23-16

駐車場

6.47

0.91

8.55

II 520-3

線番号	点番号	標識ノ種類	所在地
-----	-----	-------	-----


II 520 3

金属標。鋸。木杭

鶴見区獅子ヶ谷一―二三―五番地先 ✓

要因

キザミ

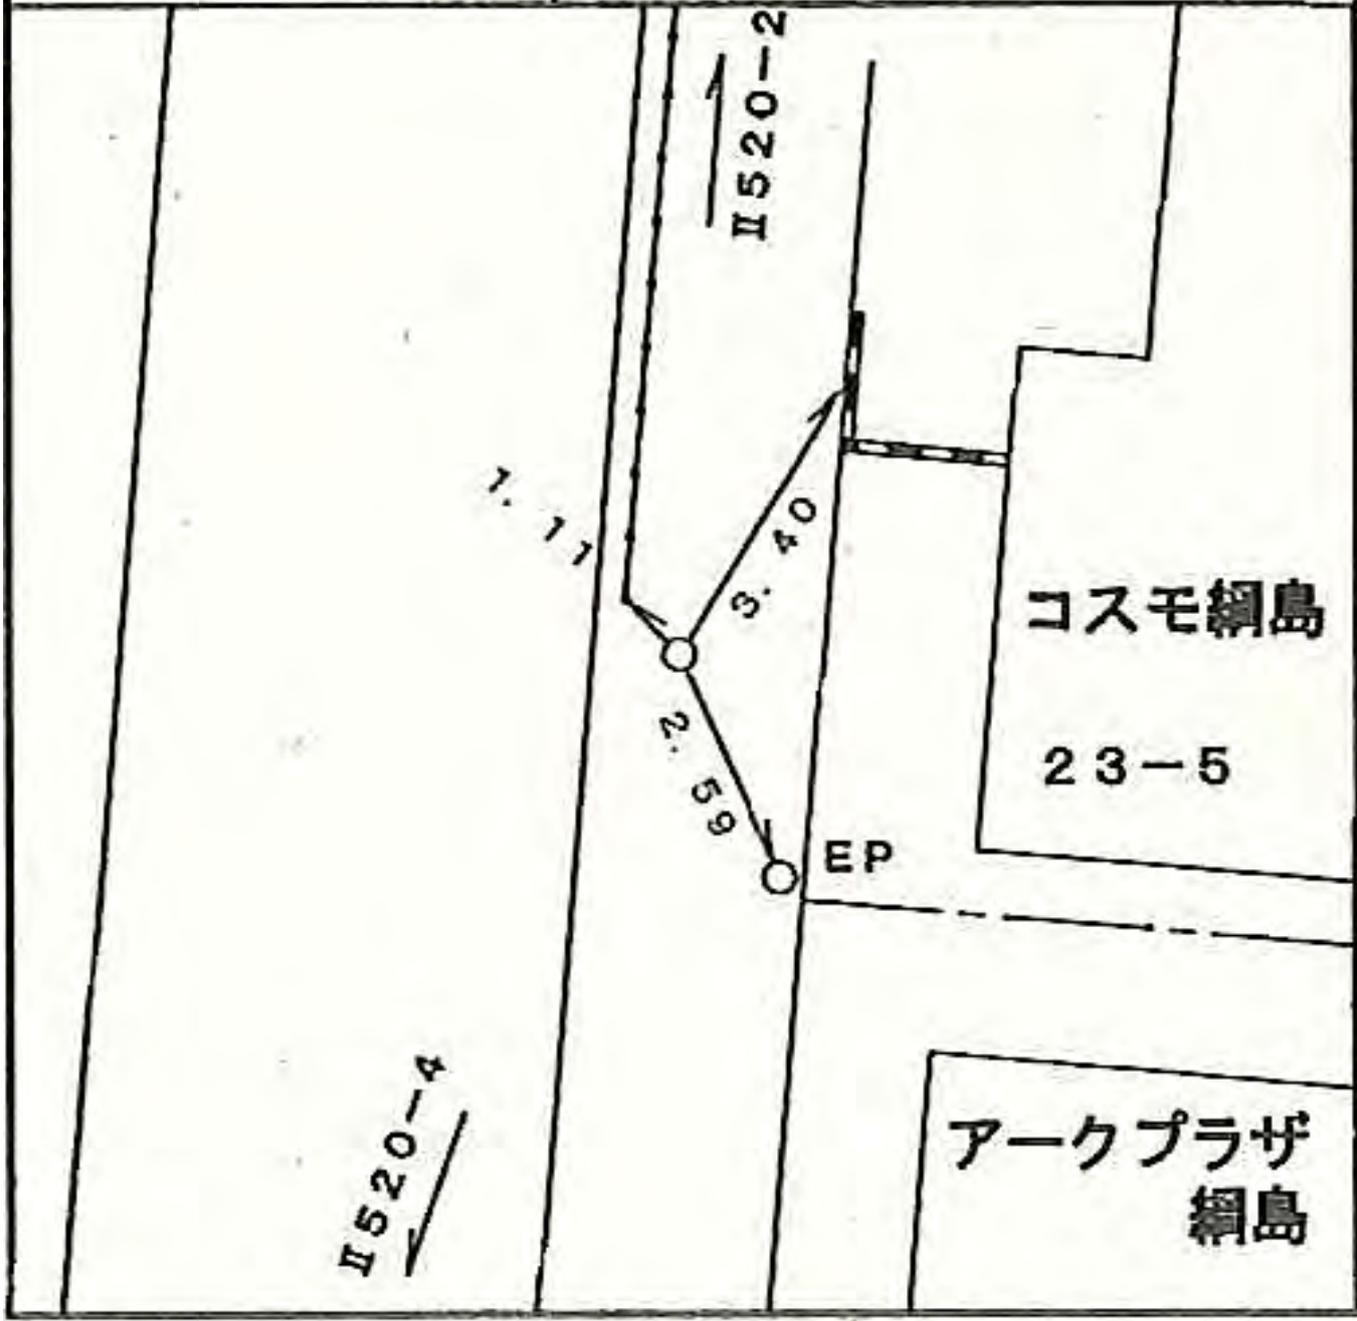

所在地

鶴見区獅子ヶ谷一―七―一 番地先

標識ノ種類

金属標。鋸。木杭

キザミ


点番号

4

線番号

1520

要因

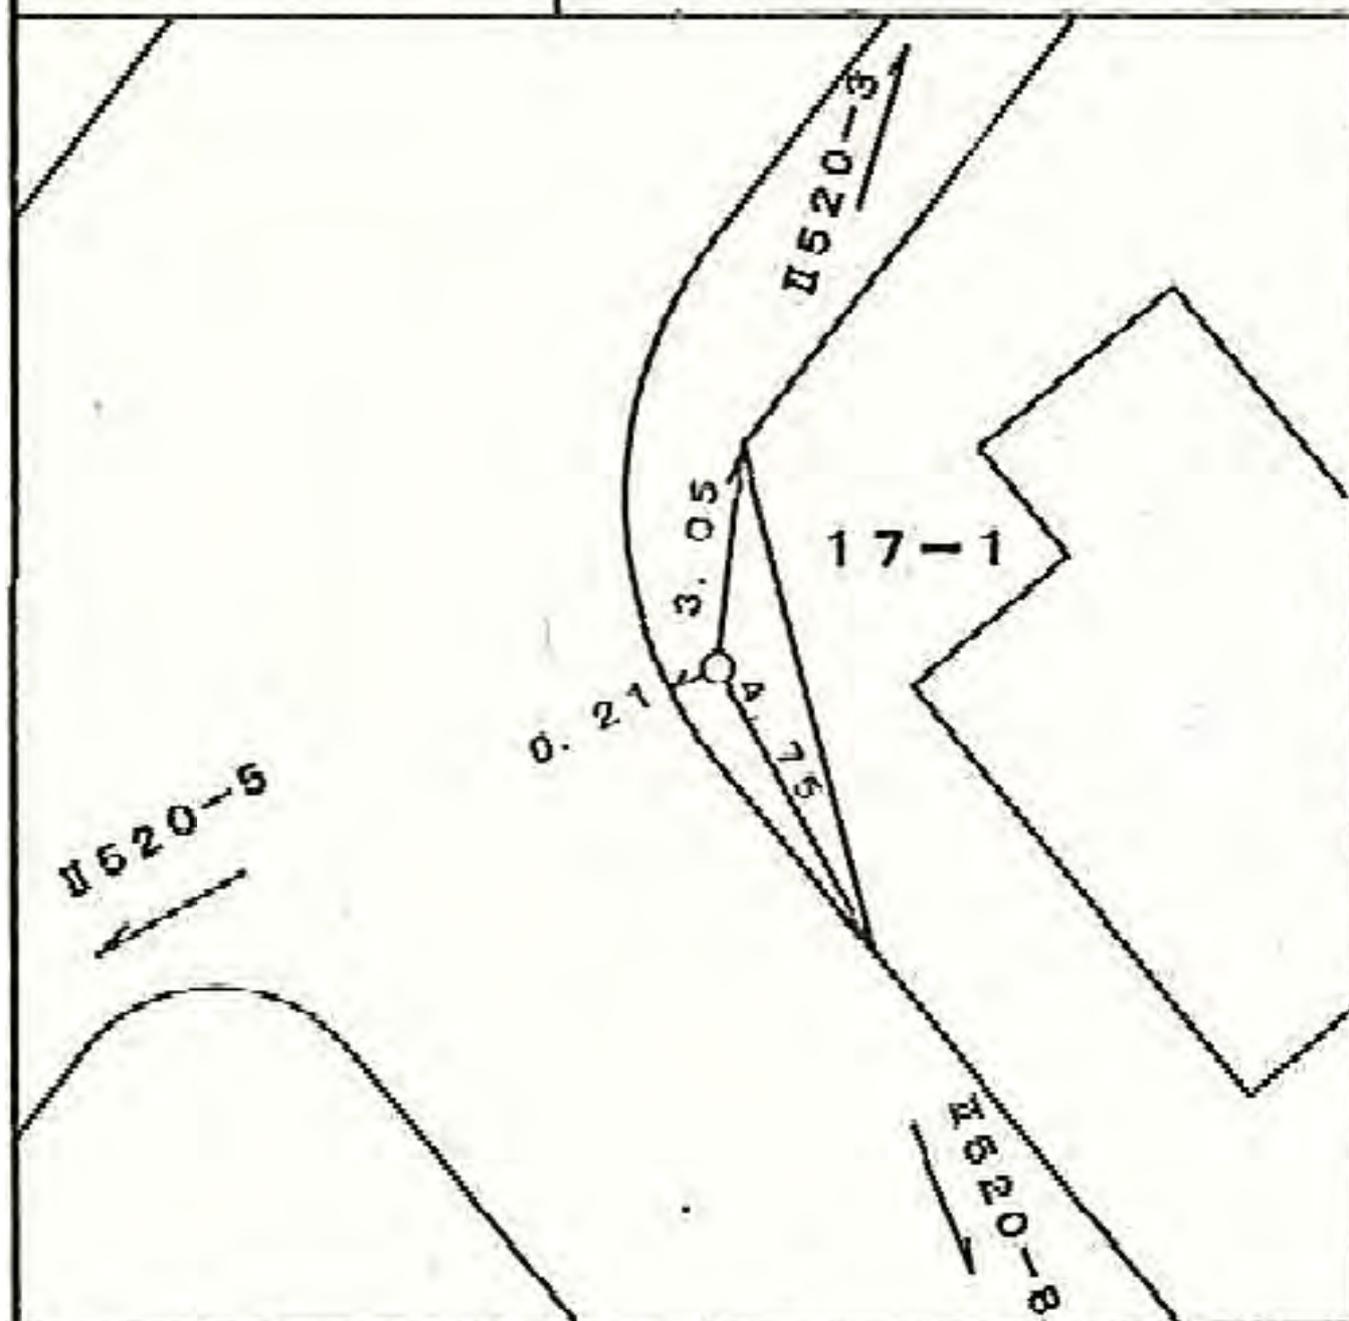

所在地

標識ノ種類

点番号

線番号

Ⅱ520


8

金属標。鋸。木杭

要因


キザミ

鶴見区獅子ヶ谷一―三番地先

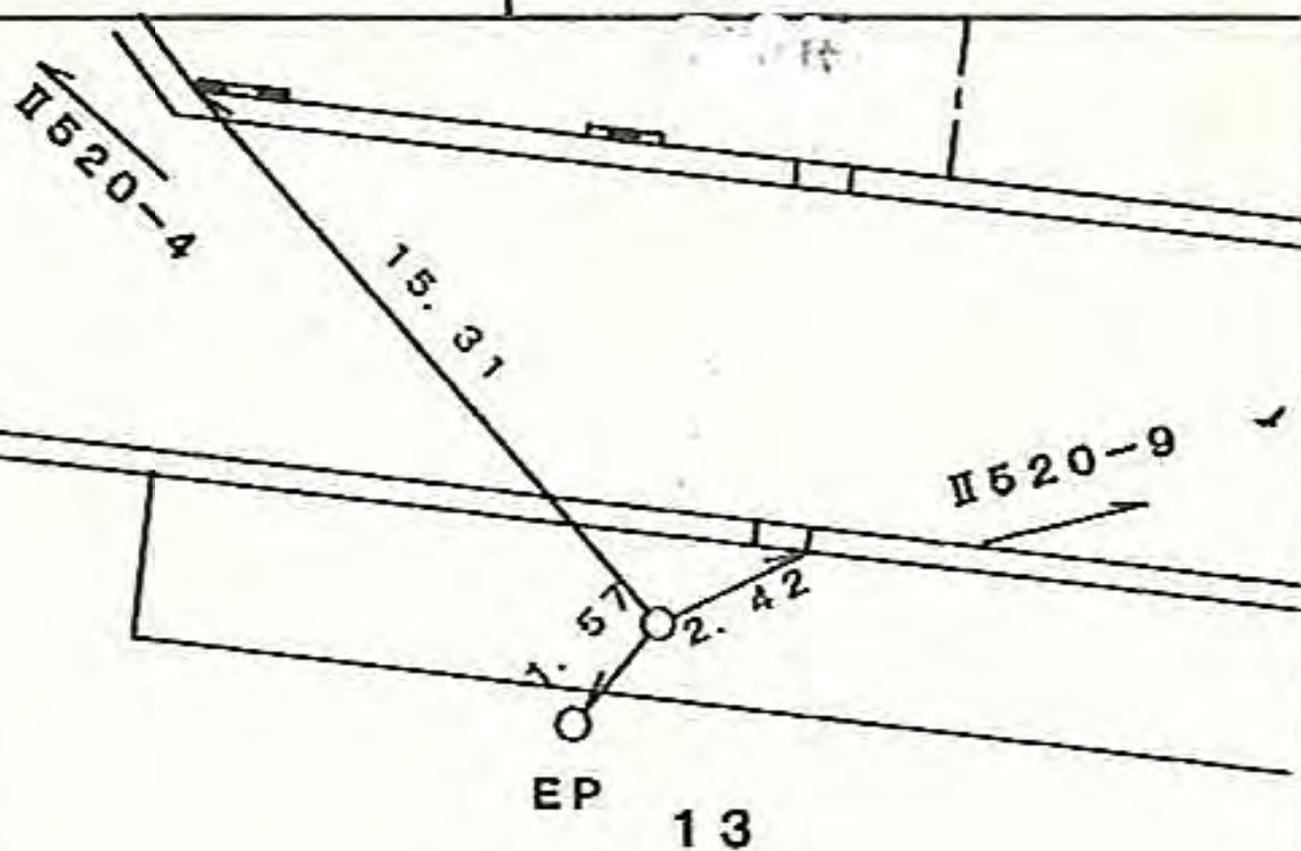

工事中

線番号	点番号	標識ノ種類	所在地
Ⅱ520	9	(金属標) ◦ 鋸 ◦ 木杭 キザミ	鶴見区獅子ヶ谷一―九番地先 ✓
要因			

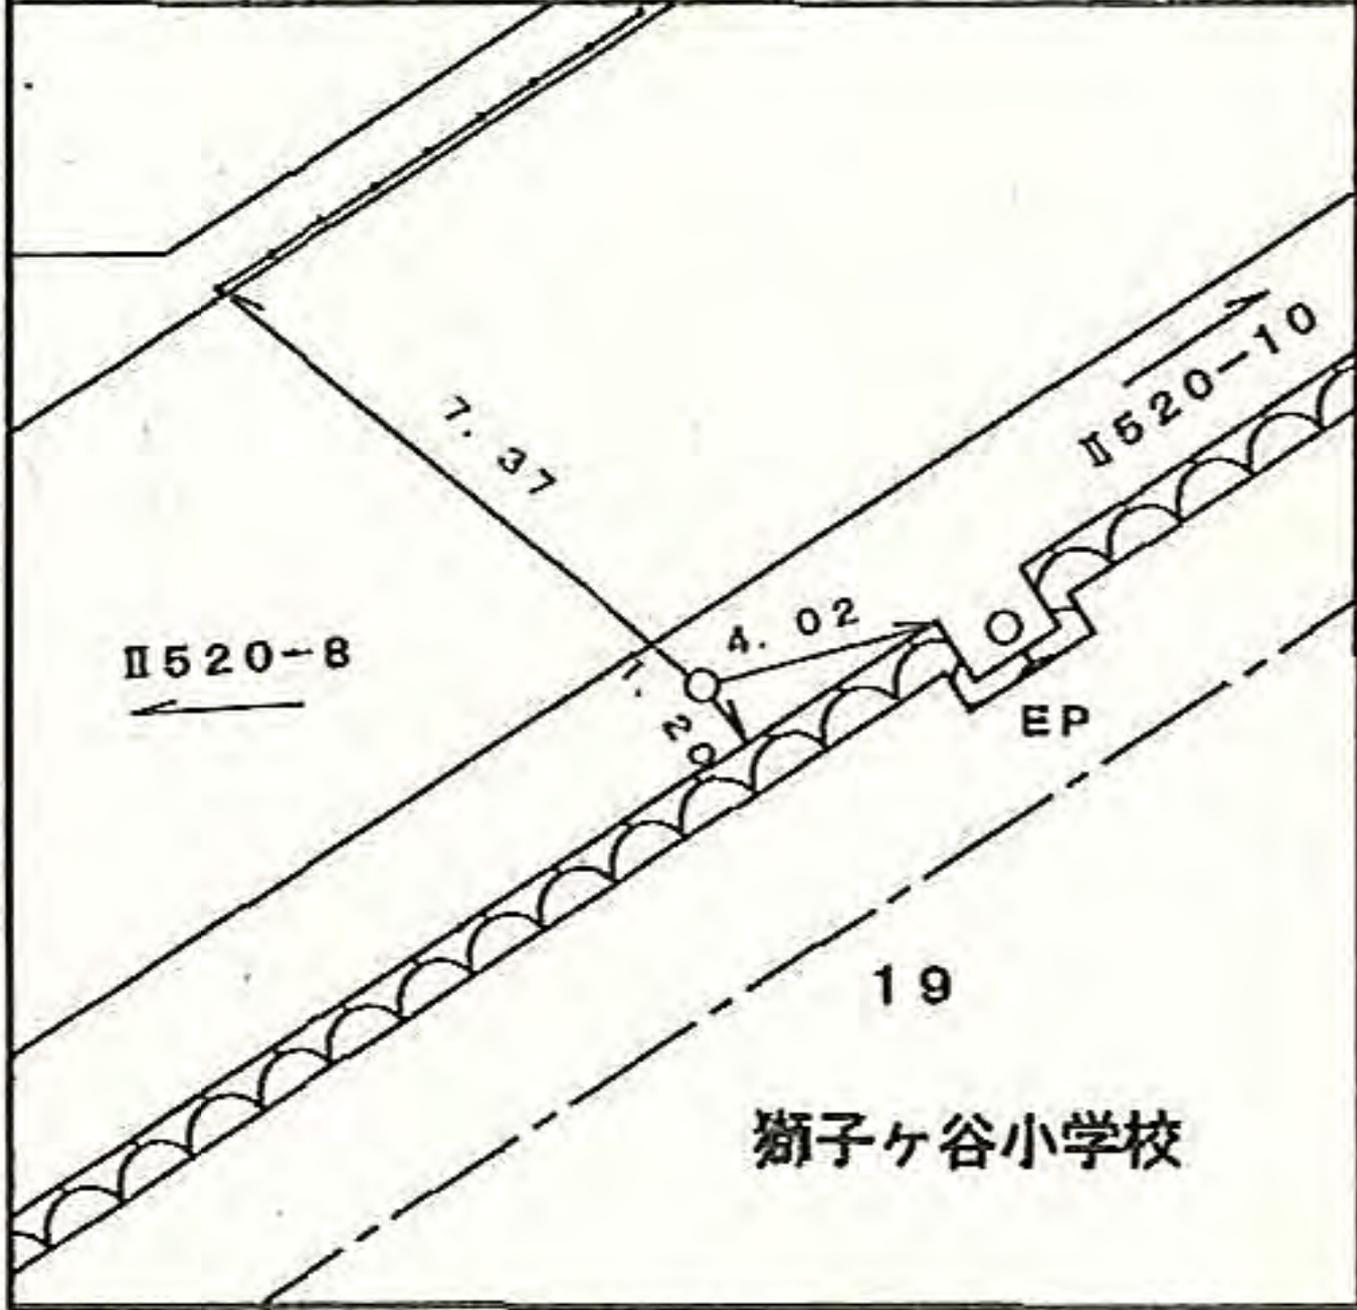


線番号	点番号	標識ノ種類	所在地
-----	-----	-------	-----

II 520	10	<div style="border: 1px solid black; border-radius: 50%; padding: 5px; display: inline-block;">金属標</div> 。 鋳。 木杭
--------	----	--

要因	キザミ
----	-----

鶴見区獅子ヶ谷一―九番地先 ✓

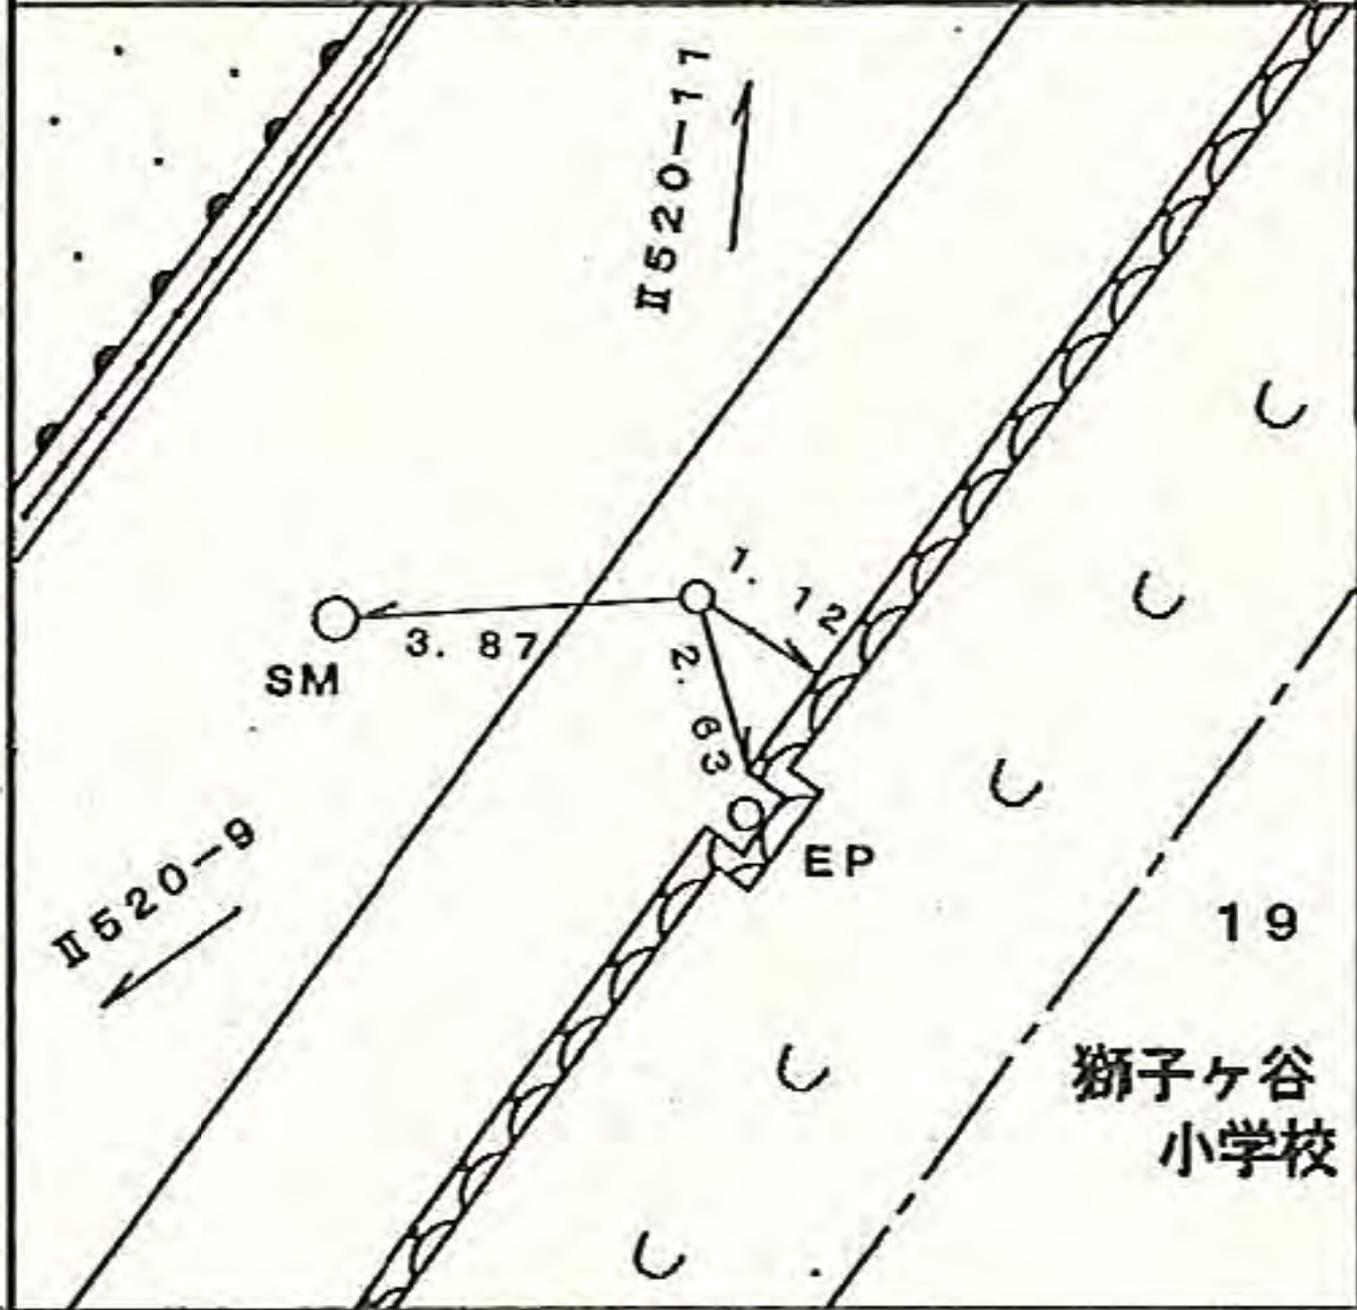

所在地

鶴見区獅子ヶ谷一―二―一〇番地先

標識ノ種類

金属標。鋏。木杭

キザミ


点番号

11

線番号

II 520


要因

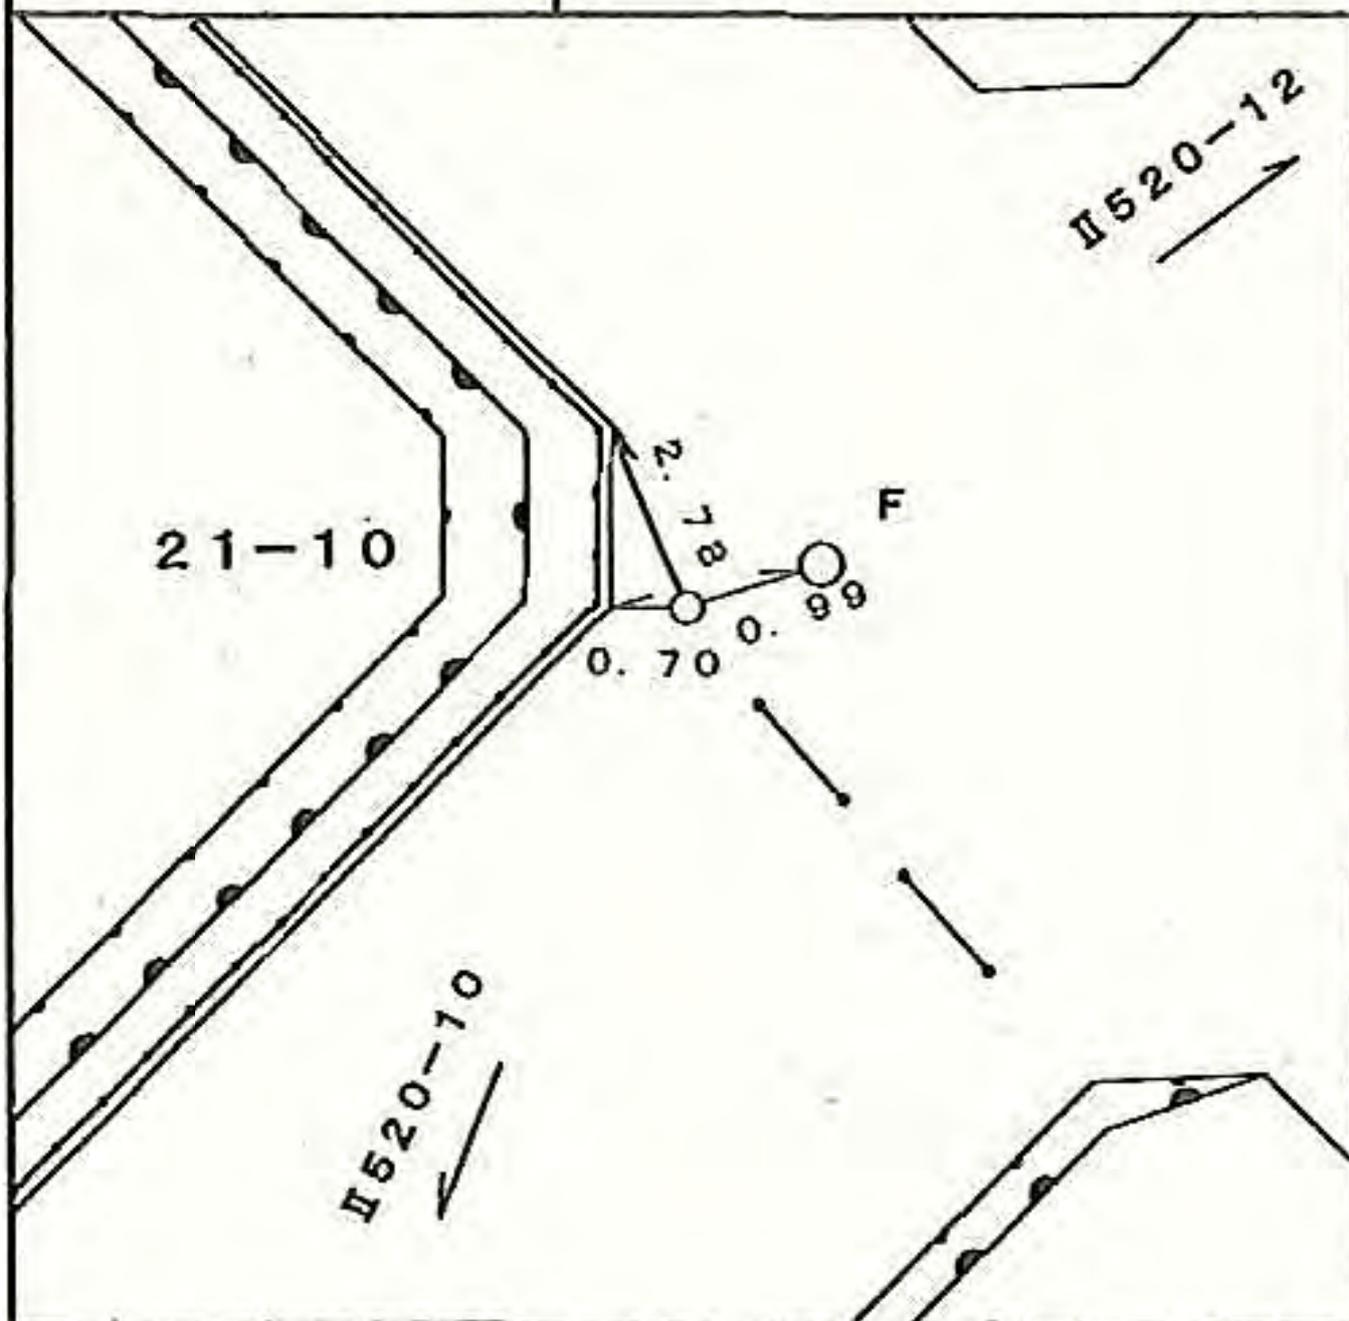

線番号	点番号	標識ノ種類	所在地
-----	-----	-------	-----

Ⅱ520	12	金属標 。鋸。木杭	鶴見区獅子ヶ谷一―三二番地先
------	----	---	----------------

要因	キザミ	
----	-----	--

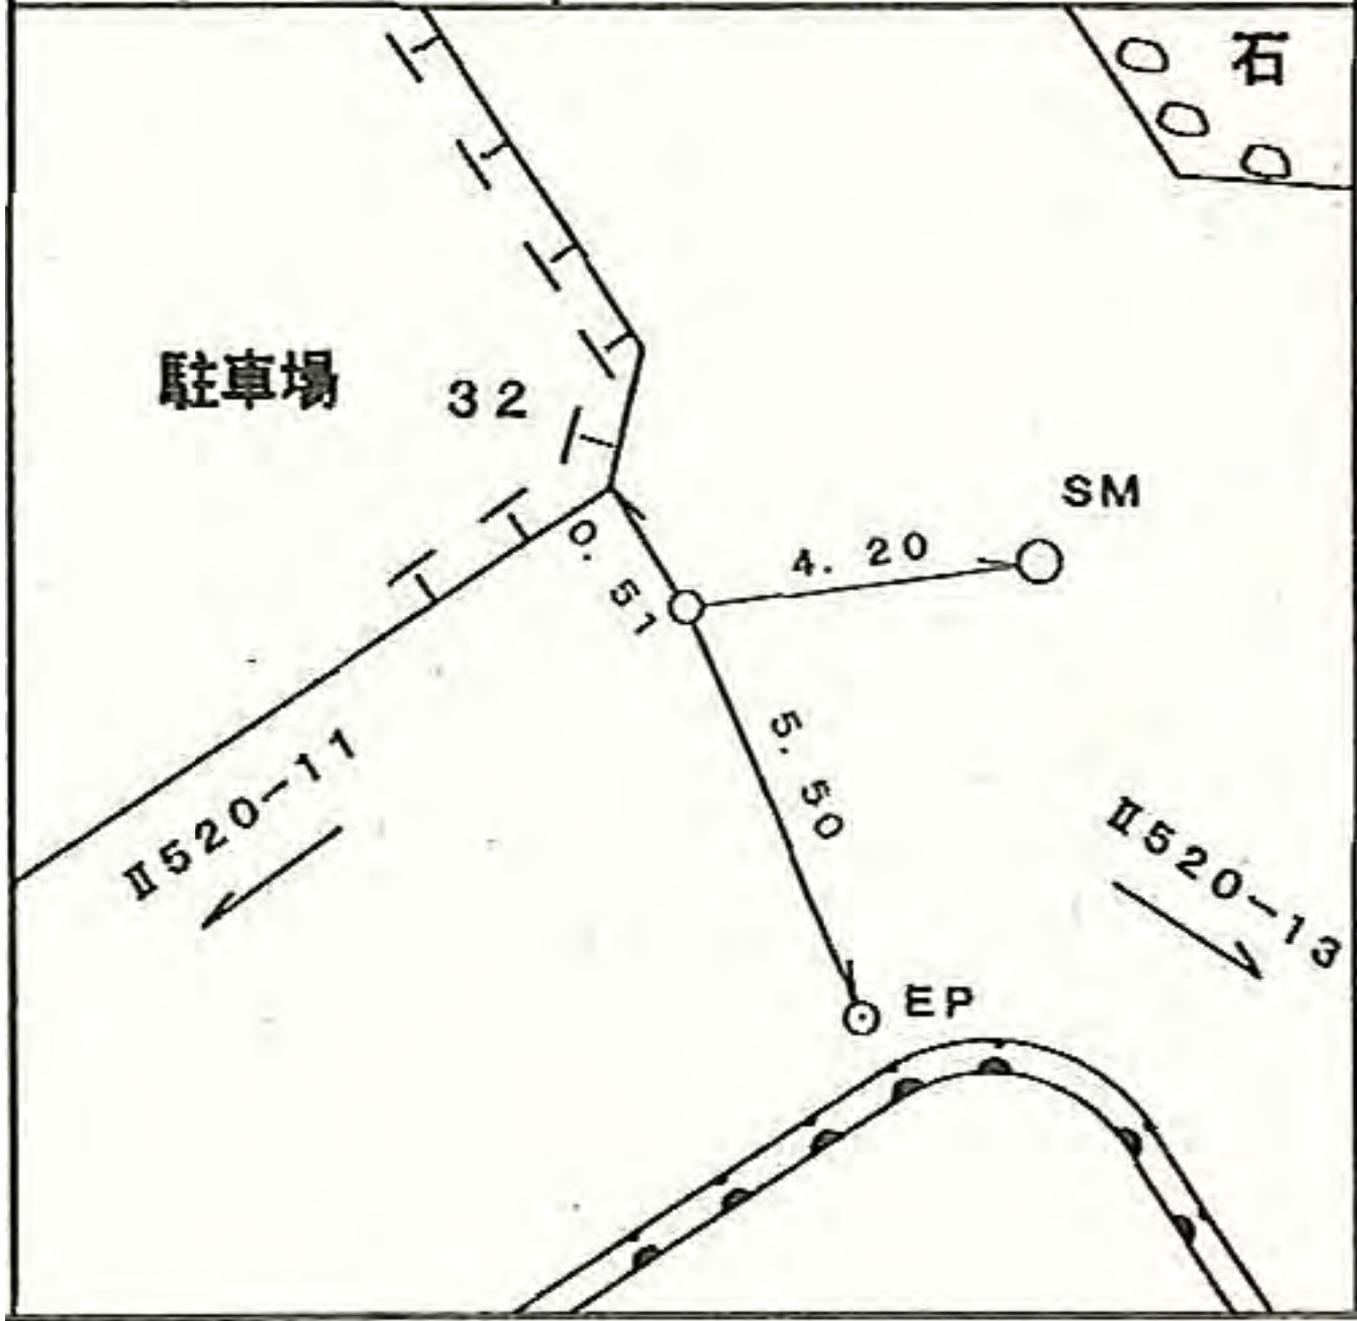

鶴見区獅子ヶ谷一―三二番地先 ✓

所在地

鶴見区獅子ヶ谷一―三九―四番地先 ✓

標識ノ種類

点番号

線番号


13

Ⅱ520

金属標。鋸。木杭

キザミ

要因

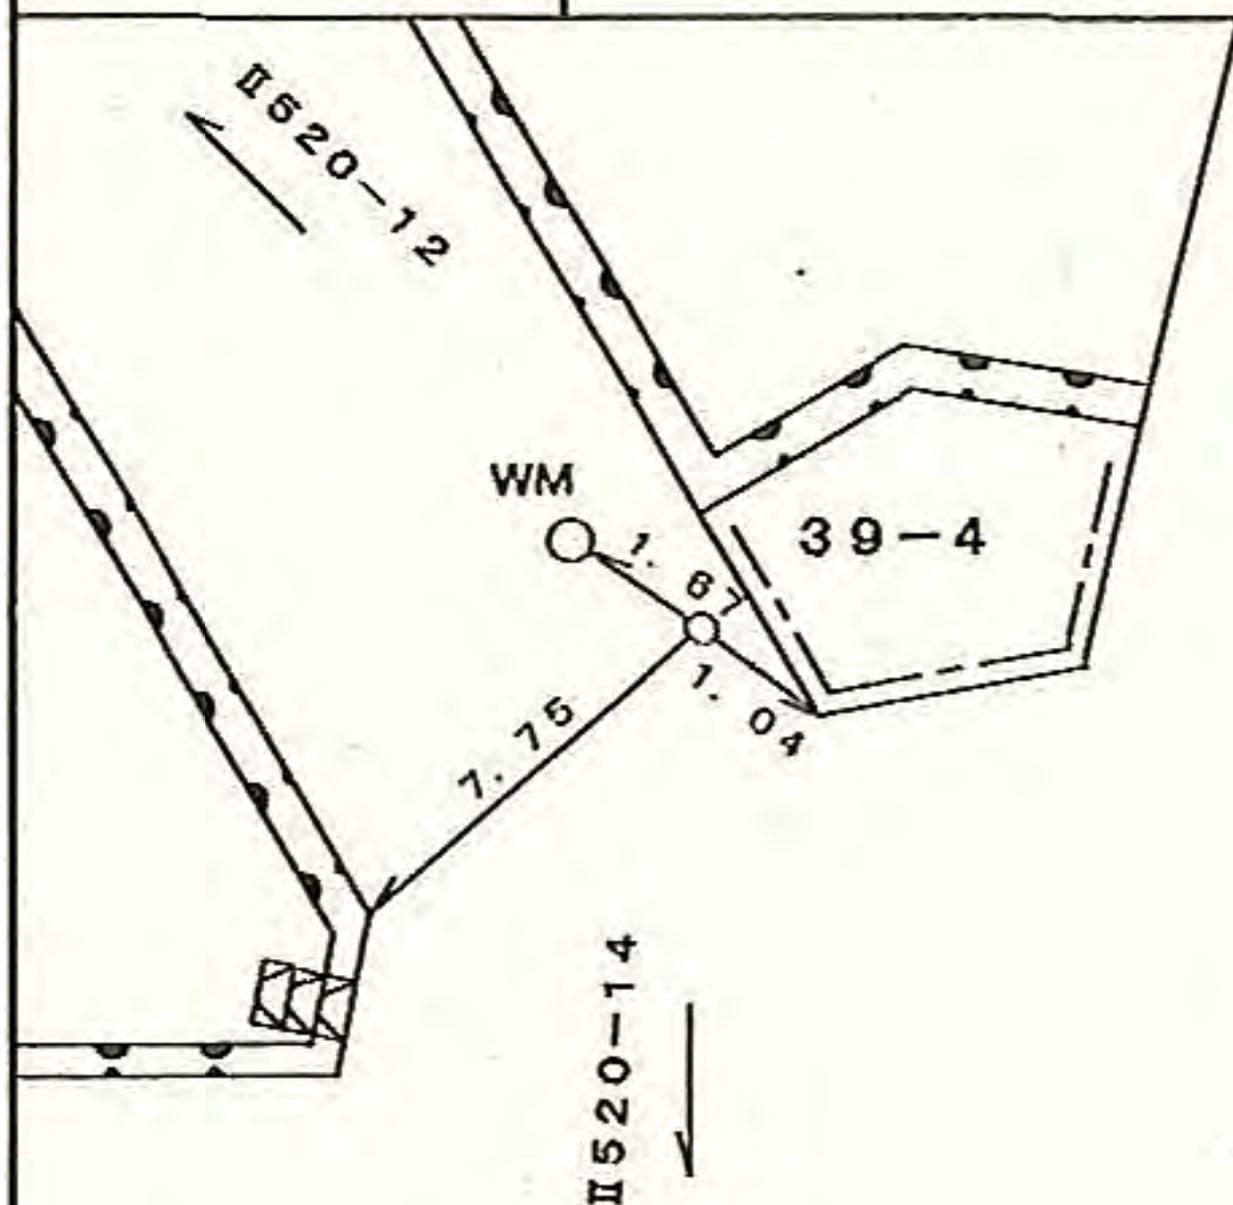


線番号	点番号	標識ノ種類	所在地
-----	-----	-------	-----


Ⅱ520	14	金属標 。鋸。木杭
------	----	---

要因	キザミ
----	-----

鶴見区獅子ヶ谷一―五―五―番地先 ✓

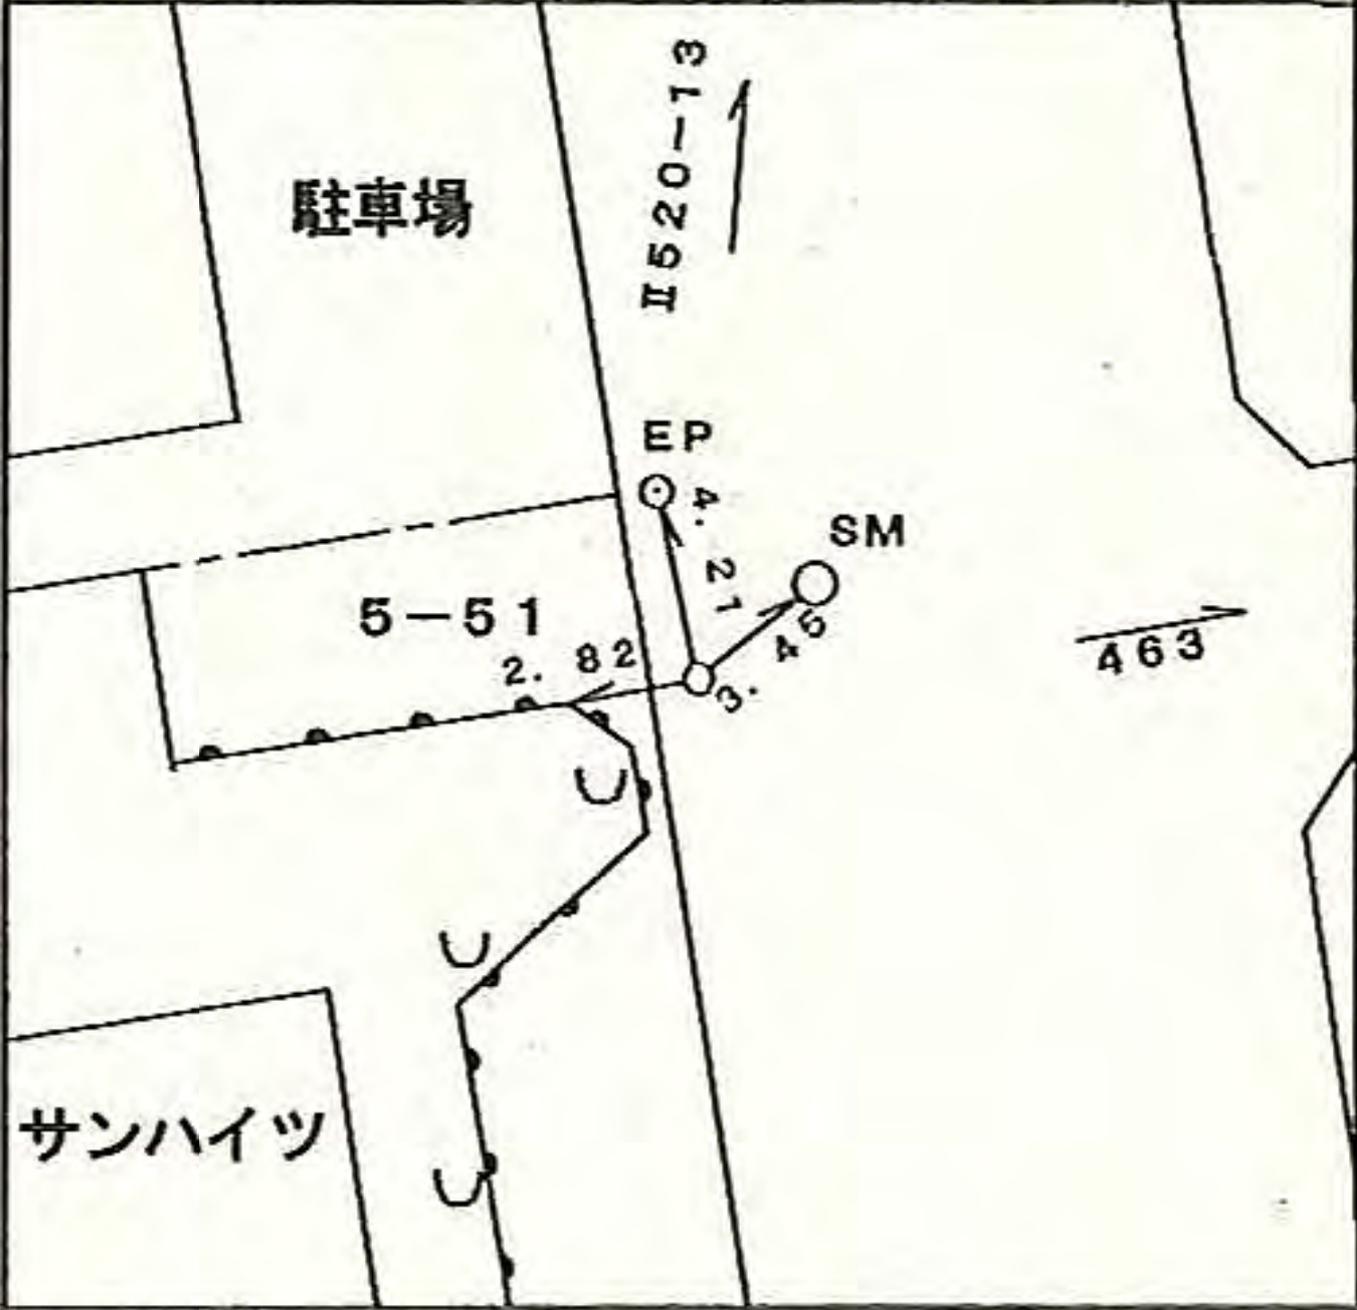

線番号	点番号	標識ノ種類	所在地
II 521	1	(金属標) 鋳。木杭 キザミ	港北区綱島西四一四一五番地先
要 図			

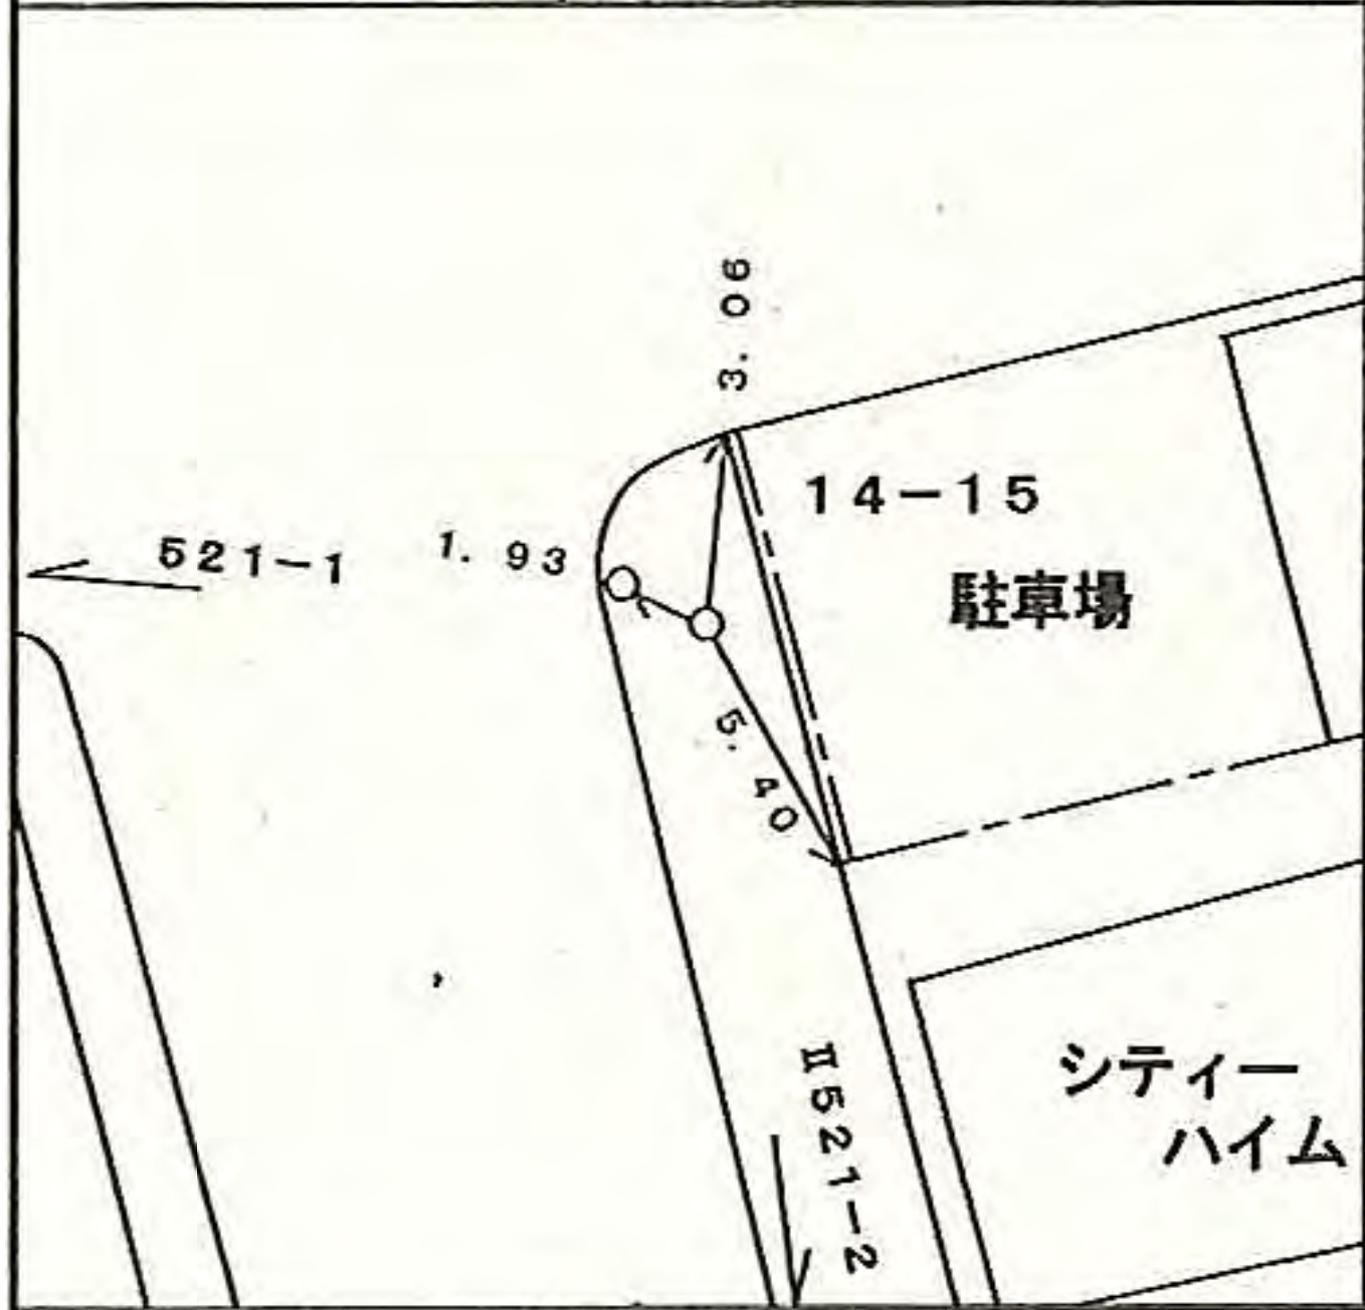

所在地

港北区綱島西三―二八―二六番地先

標識ノ種類

金属標。鋌。木杭

キザミ


点番号

2

線番号

II 5 2 1

要 図

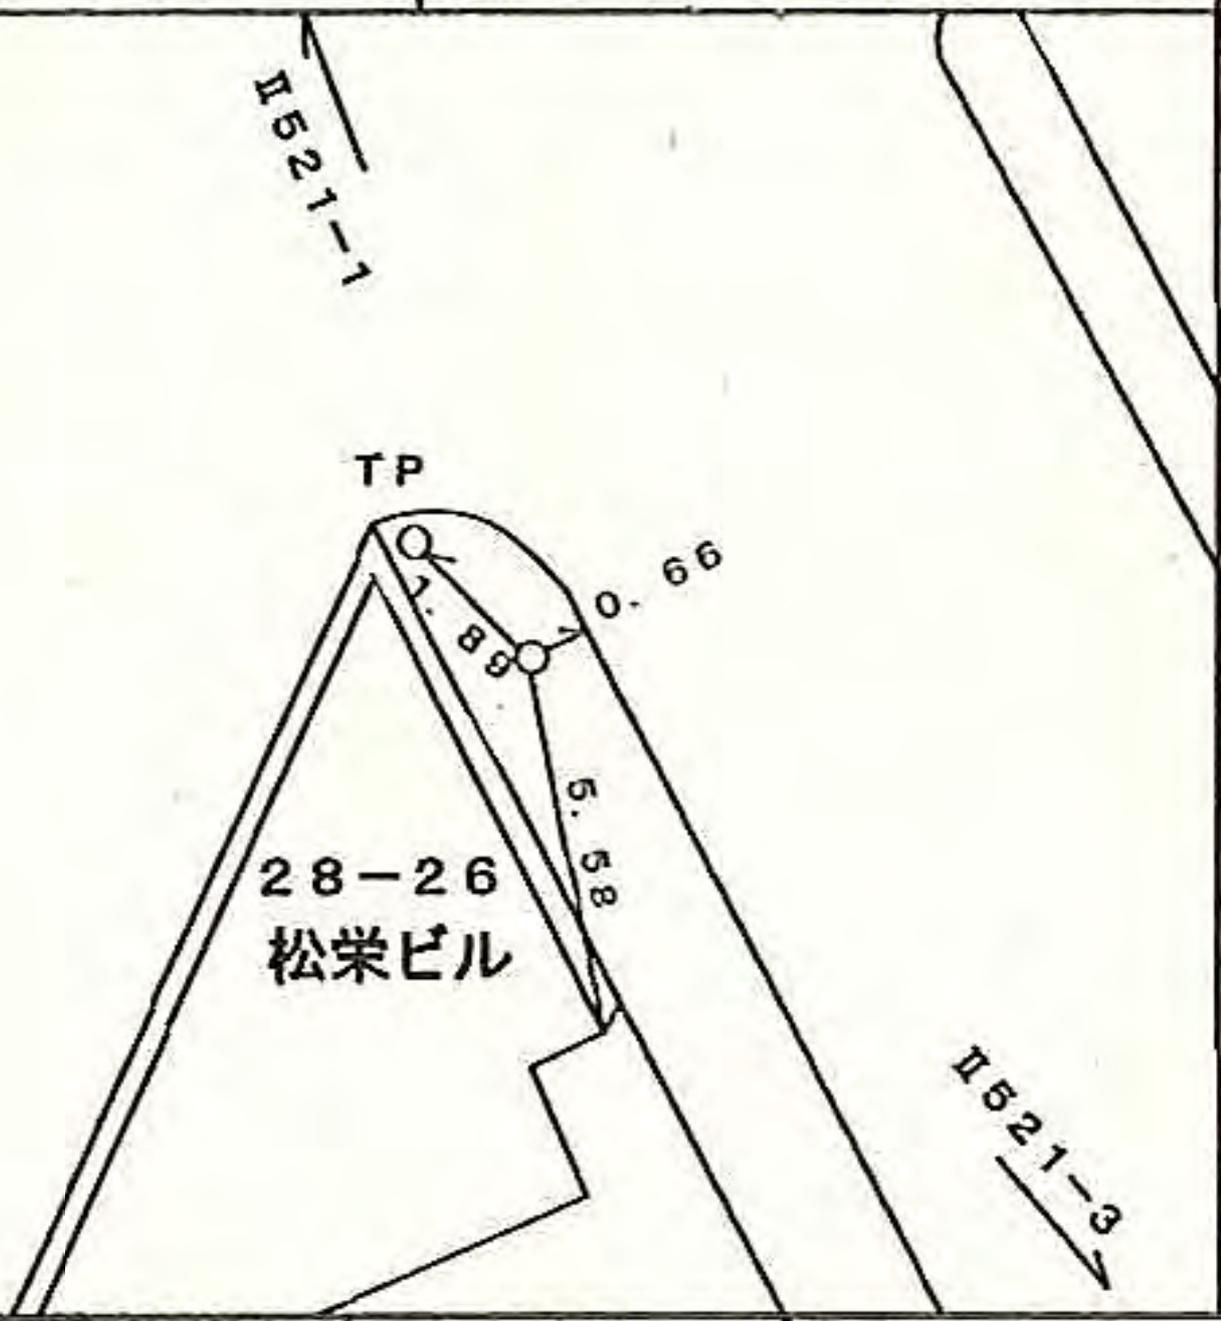

所在地

港北区綱島西二一—二二—二四番地先 ✓

標識ノ種類

金属標。 鋳。 木杭

キザミ

線番号

点番号

II 5 2 1

3

要 図

鈴木
ガラス

II 5 2 1 - 2


1. 48

0. 93

2 1 - 2 4

4. 68

II 5 2 1 - 4

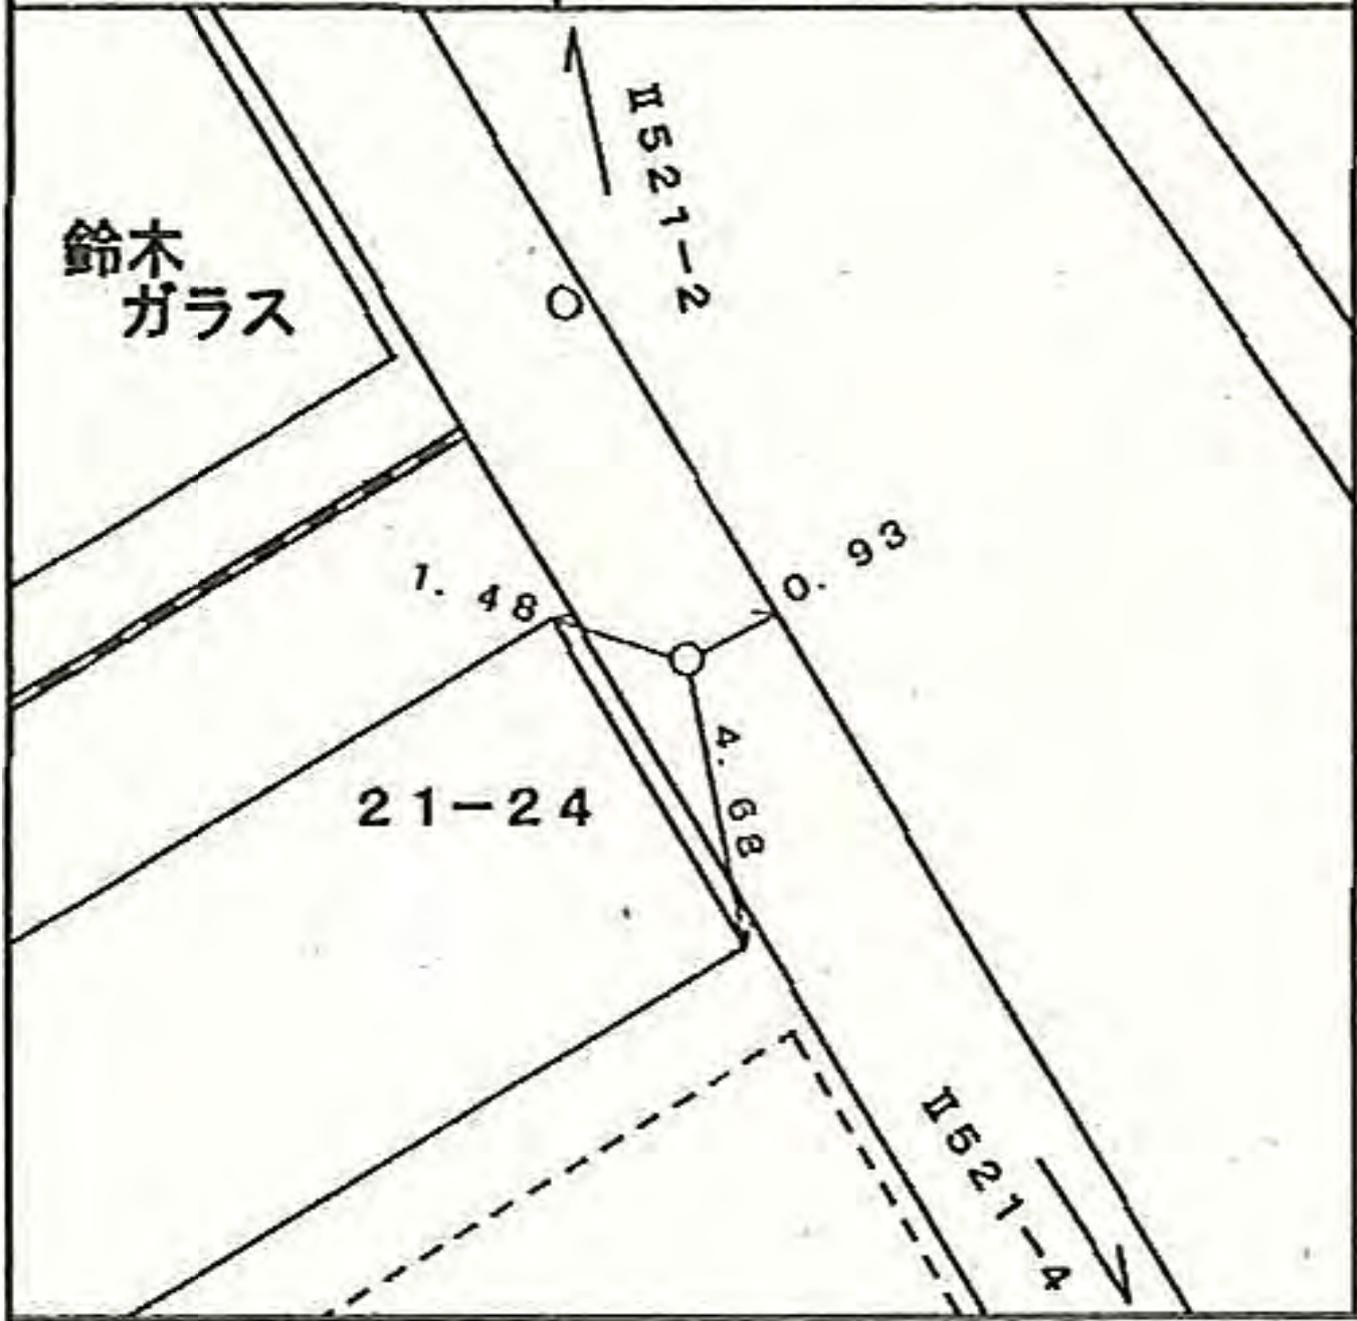

所在地

港北区綱島西三一一一六番地先

標識ノ種類

点番号

線番号


金属標。鋸。木杭

5

II 521

キザミ

要 図

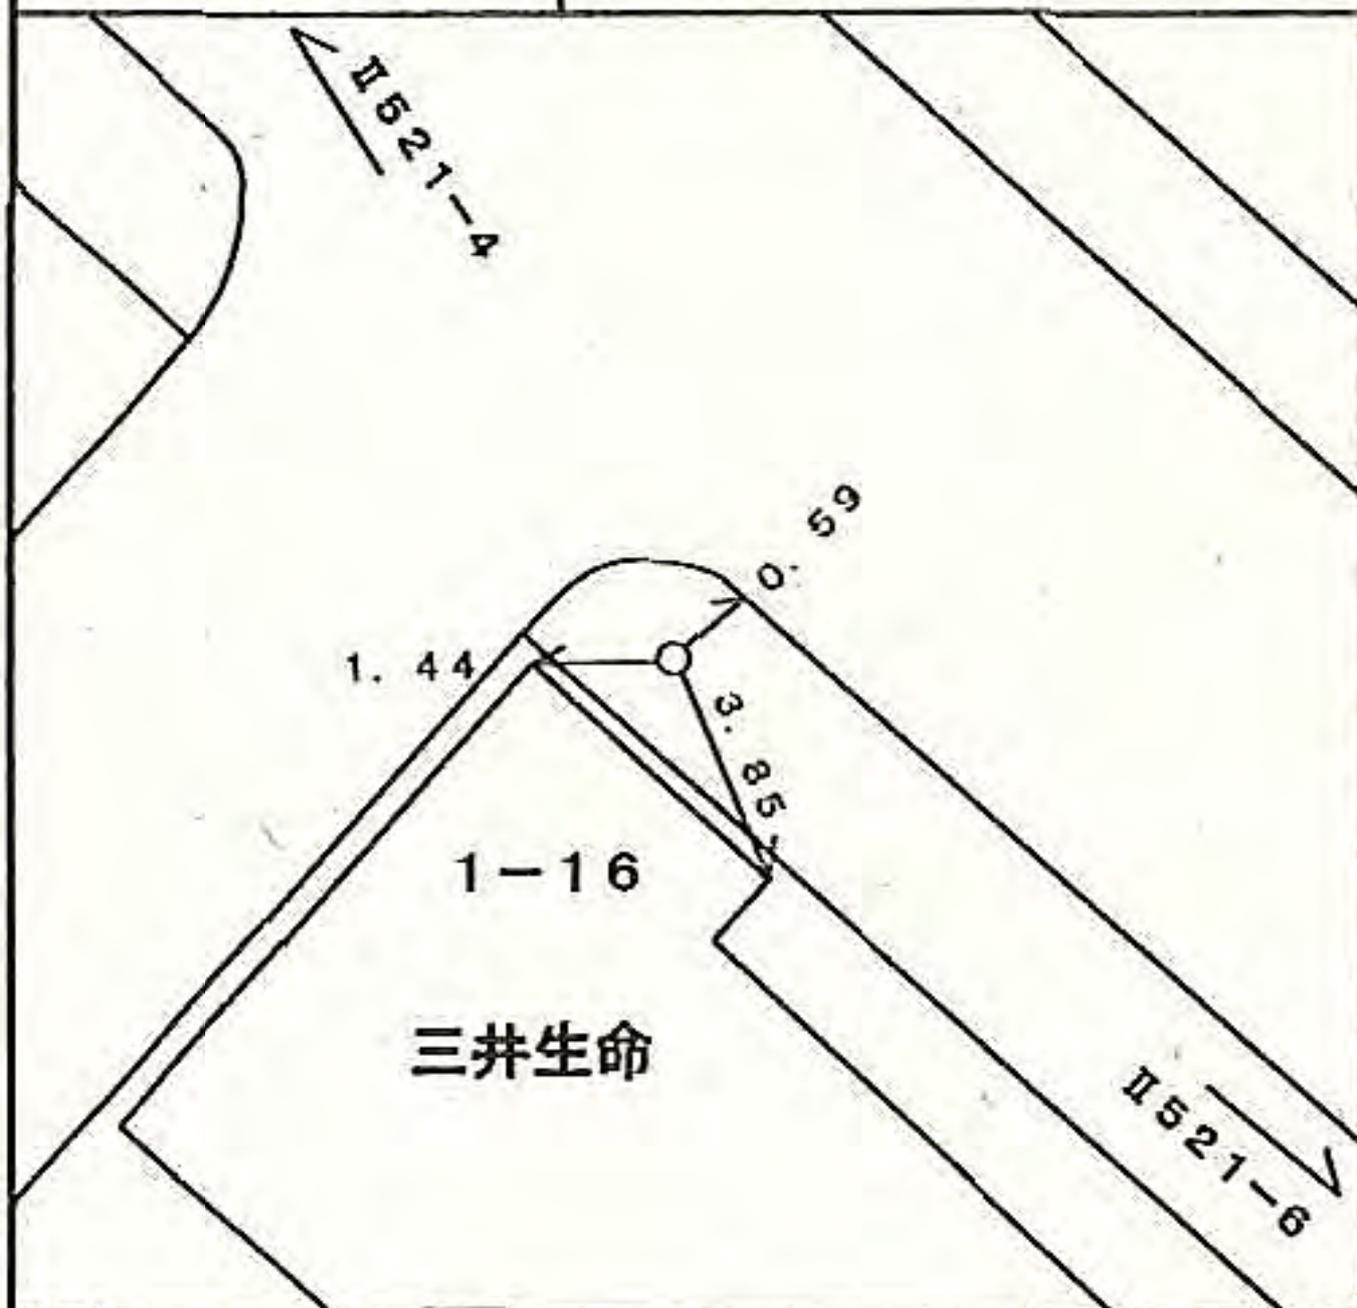

所在地

港北区綱島西一〇一〇番地先

標識ノ種類

金属標。鋸。木杭

キザミ


点番号

6

線番号

II521

要 図

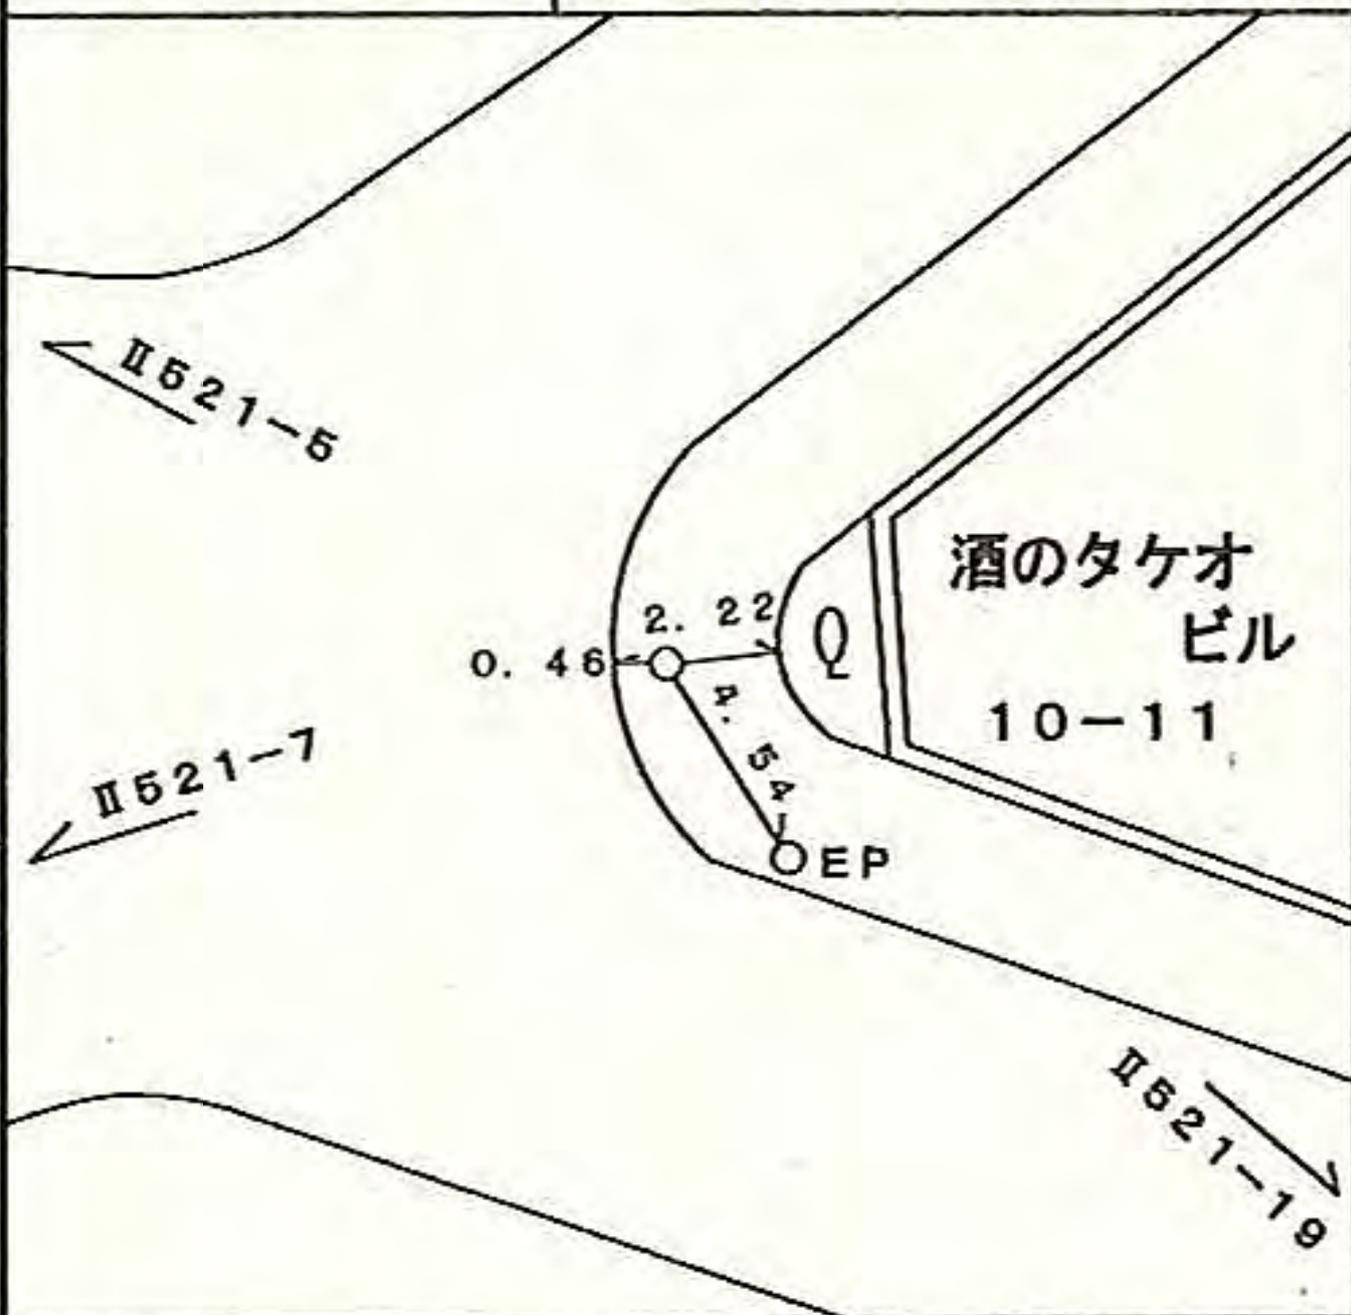

所在地

港北区綱島西二一―二二―二七番地先 ✓

標識ノ種類

金属標。鋸。木杭

点番号

7

線番号

Ⅱ521

キザミ

要 図



所在地

港北区綱島西二一〇一〇番地先

標識ノ種類

金属標。鋦。木杭

キザミ


点番号

8


線番号

Ⅱ521

要 図

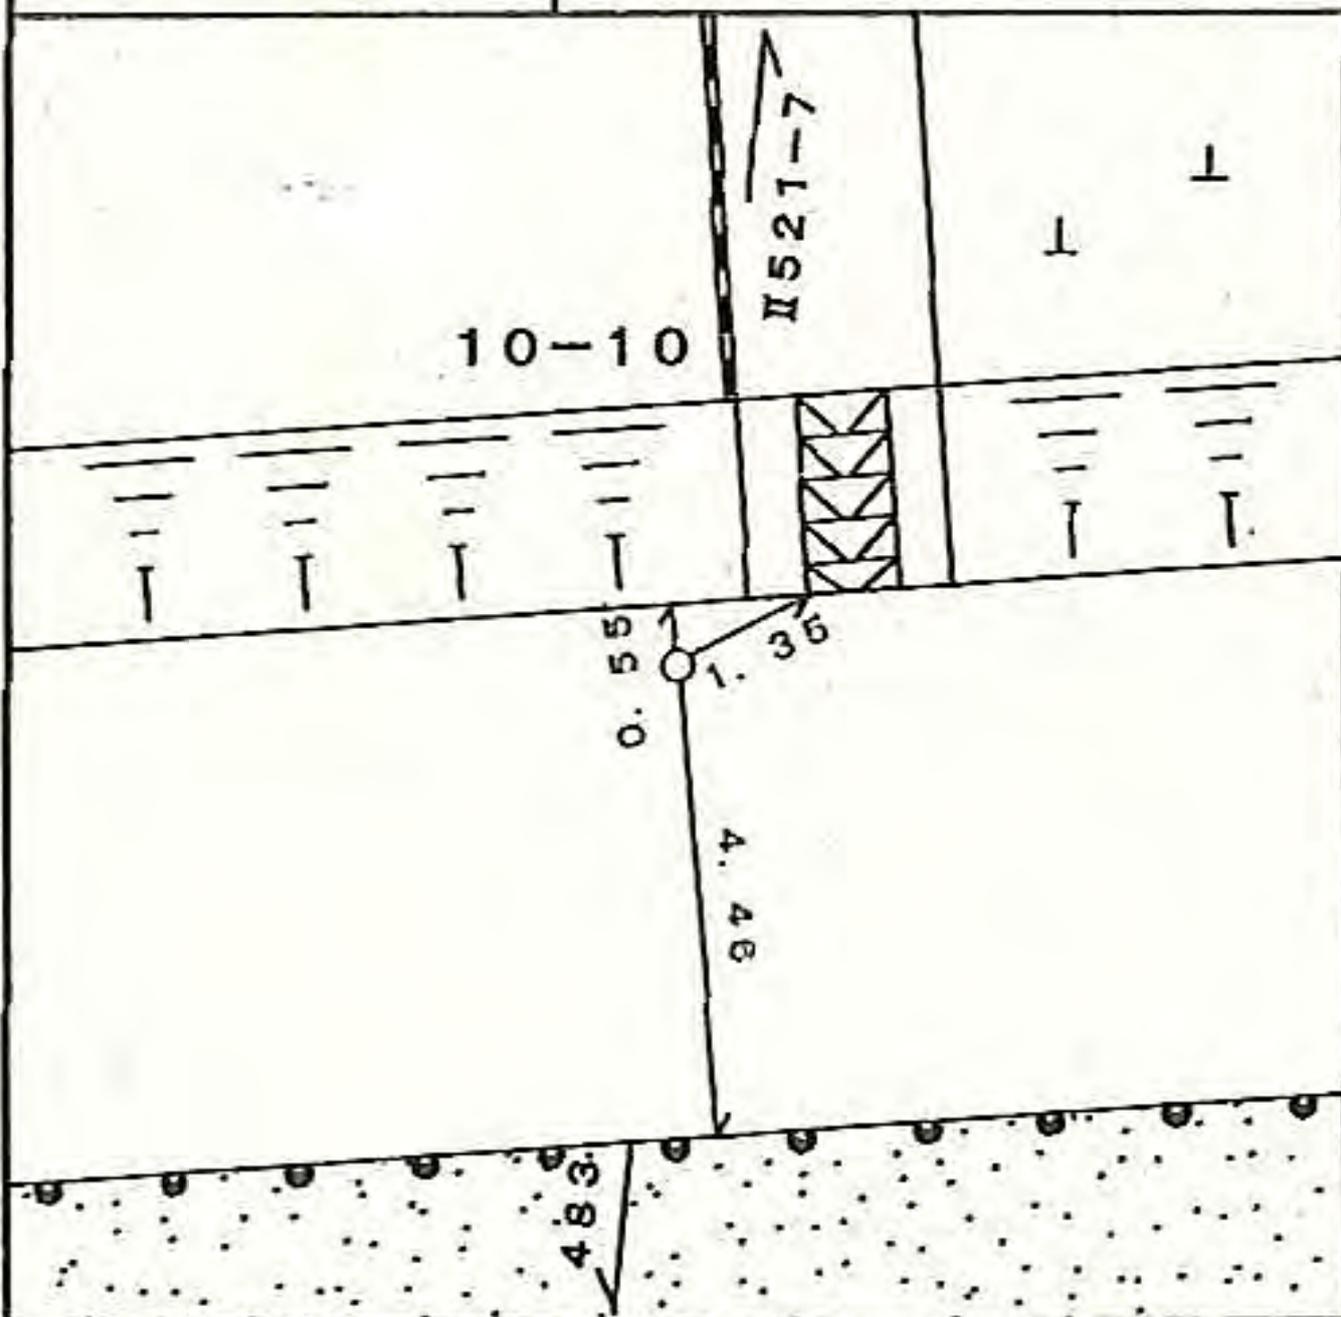

線番号	点番号	標識ノ種類	所在地
II 521	9	(金属標) ◦ 鋸 ◦ 木杭 キザミ	港北区綱島台二二一五番地先 ✓
要 図			

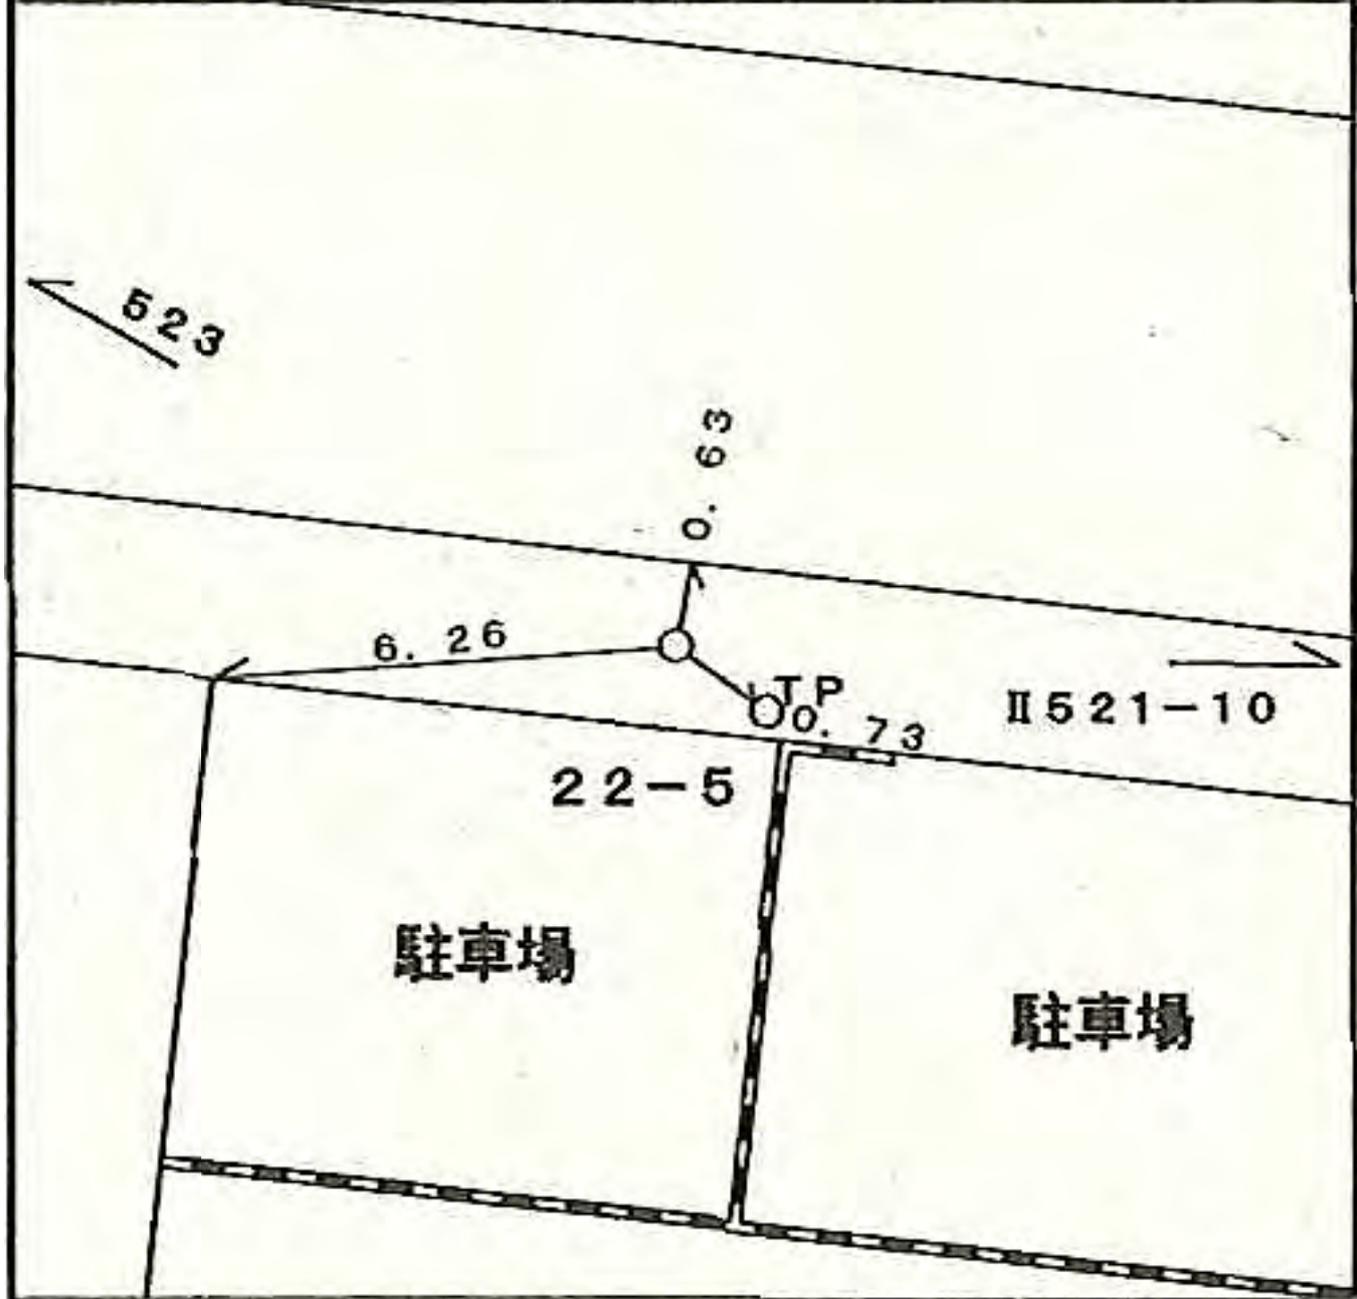

所在地

港北区綱島西六―五―三番地先



標識ノ種類

金属標。鋸。木杭

キザミ

点番号

10

線番号

II521

要 図

パークハイツ綱島

5-3

EP


7.14

4.96

3.58

II521-9

II521-11

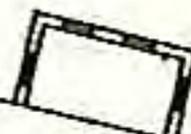

所在地

港北区綱島西六―一三―二四番地先

標識ノ種類

点番号

線番号


11

Ⅱ521

金属標。鋸。木杭

キザミ

要 図

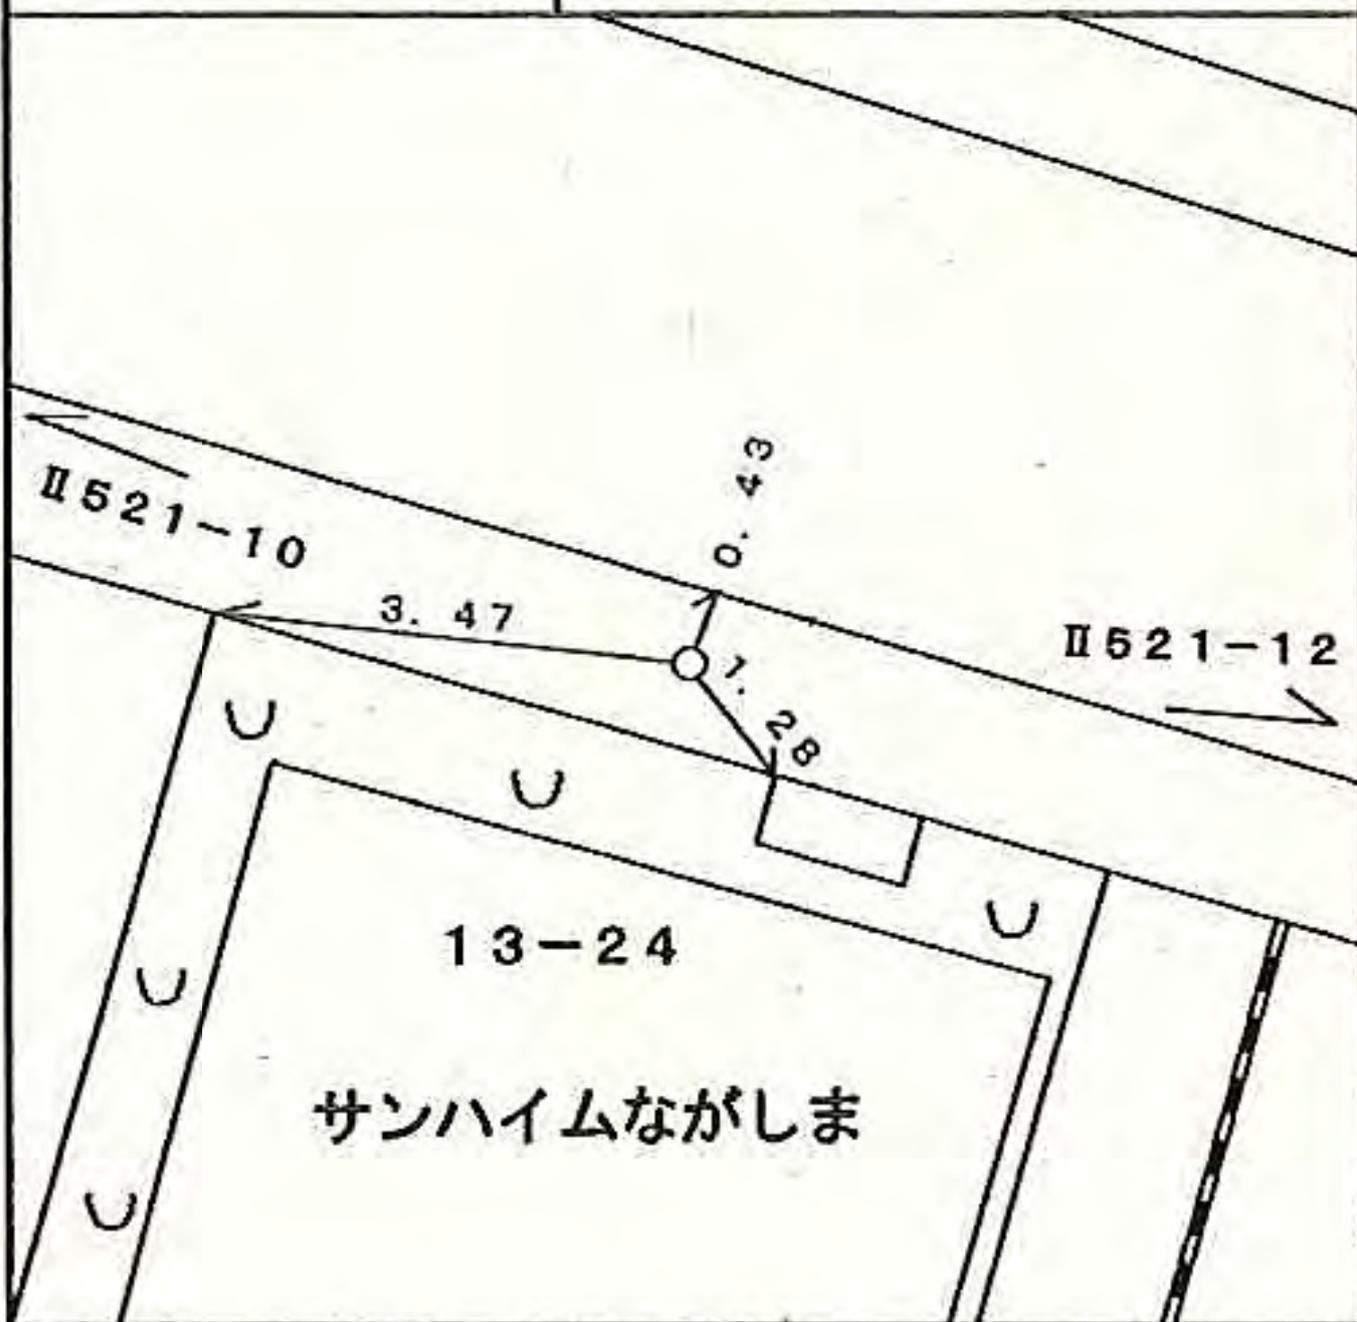

所在地

港北区綱島東四一―二七番地先

標識ノ種類

金属標。鋸。木杭

キザミ

点番号

12

線番号

Ⅱ521

要

図

坂田木材店

1-27

Ⅱ521-13

Ⅱ521-11

SM

1.57

2.95

0.88

Ⅱ521-16

駐車場

Ⅱ521-25

所在地

港北区綱島東四一四一三二番地先

標識ノ種類

金属標。鋸。木杭

キザミ

点番号

16

線番号

Ⅱ521

要 図

港北接骨院

4-32

Ⅱ521-12

EP

0.63

2.32

0.63

Ⅱ521-17

所在地

港北区綱島東二一八―三四番地先 ✓

標識ノ種類

金属標。鋸。木杭

キザミ

点番号

17

線番号

II 521


要 図

18-34

II 521-16

3 17
4. 45 7. 47

II 521-18

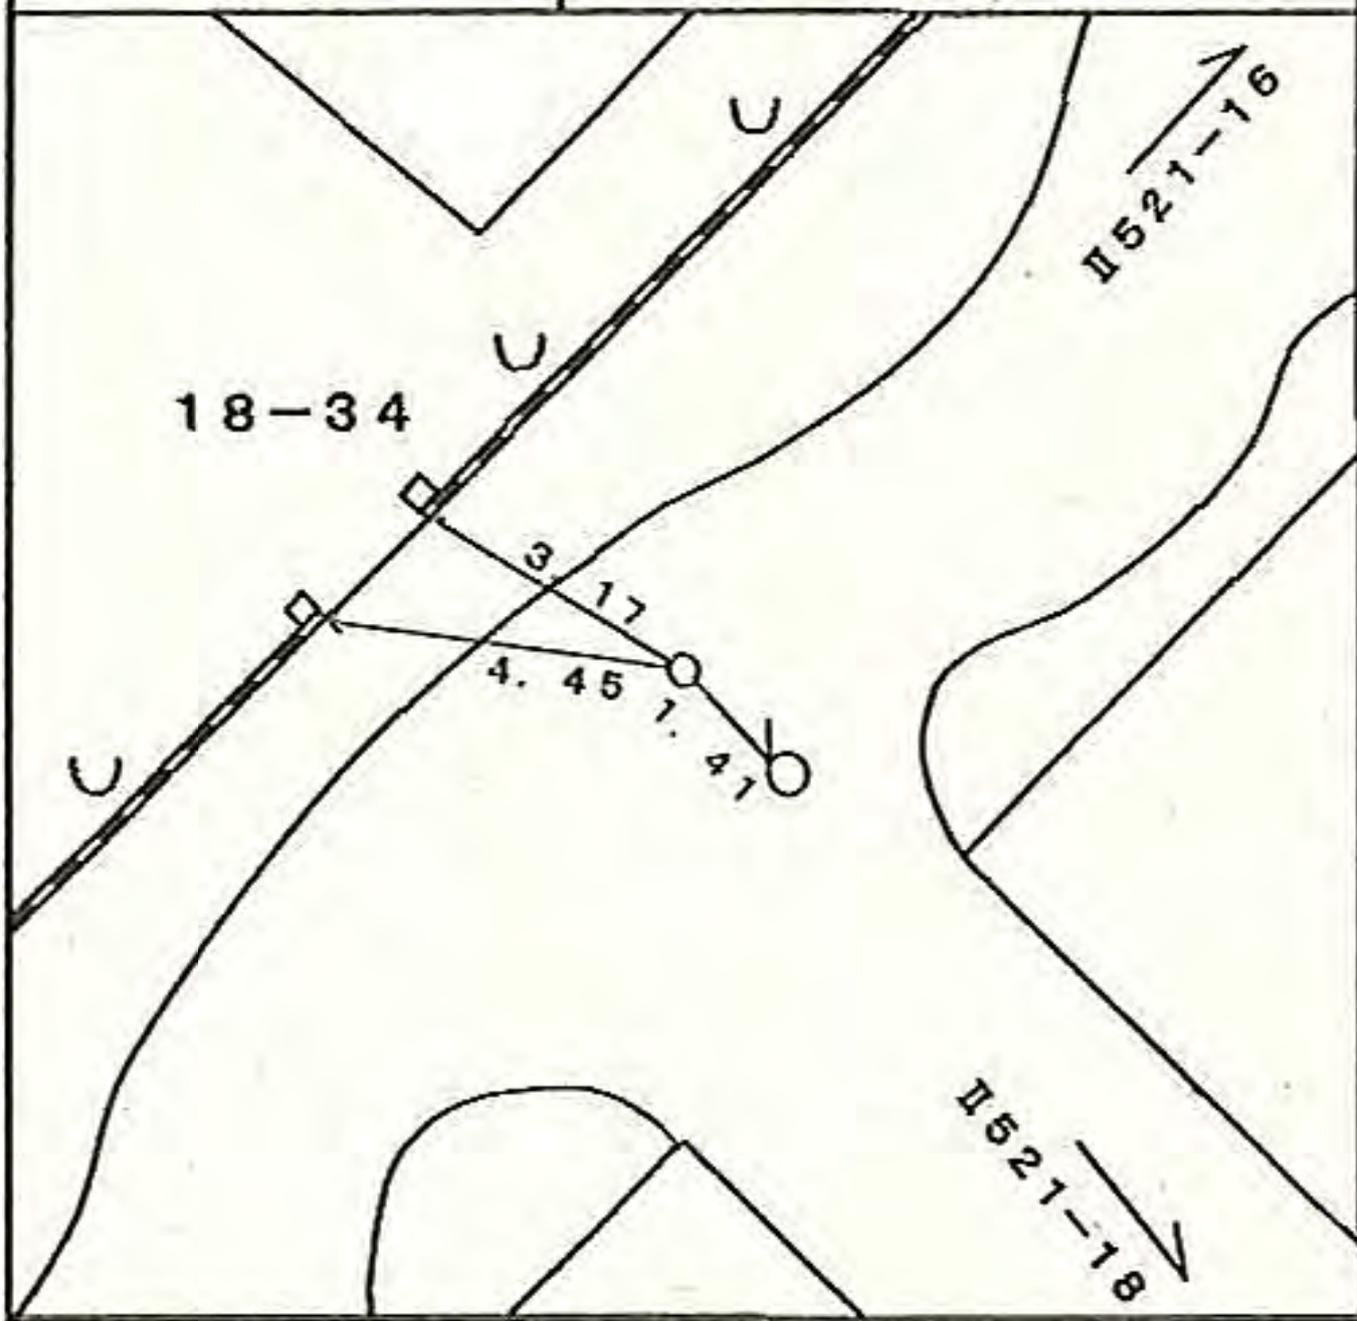

所在地

港北区網島西二一六一二五番地先

標識ノ種類

金属標。鋸。木杭

キザミ

点番号

19


線番号

II521

要 図



線番号	点番号	標識ノ種類	所在地
Ⅱ521	21	(金属標)・鋸・木杭 キザミ	港北区綱島西一―五―六番地先 ✓
要 図			

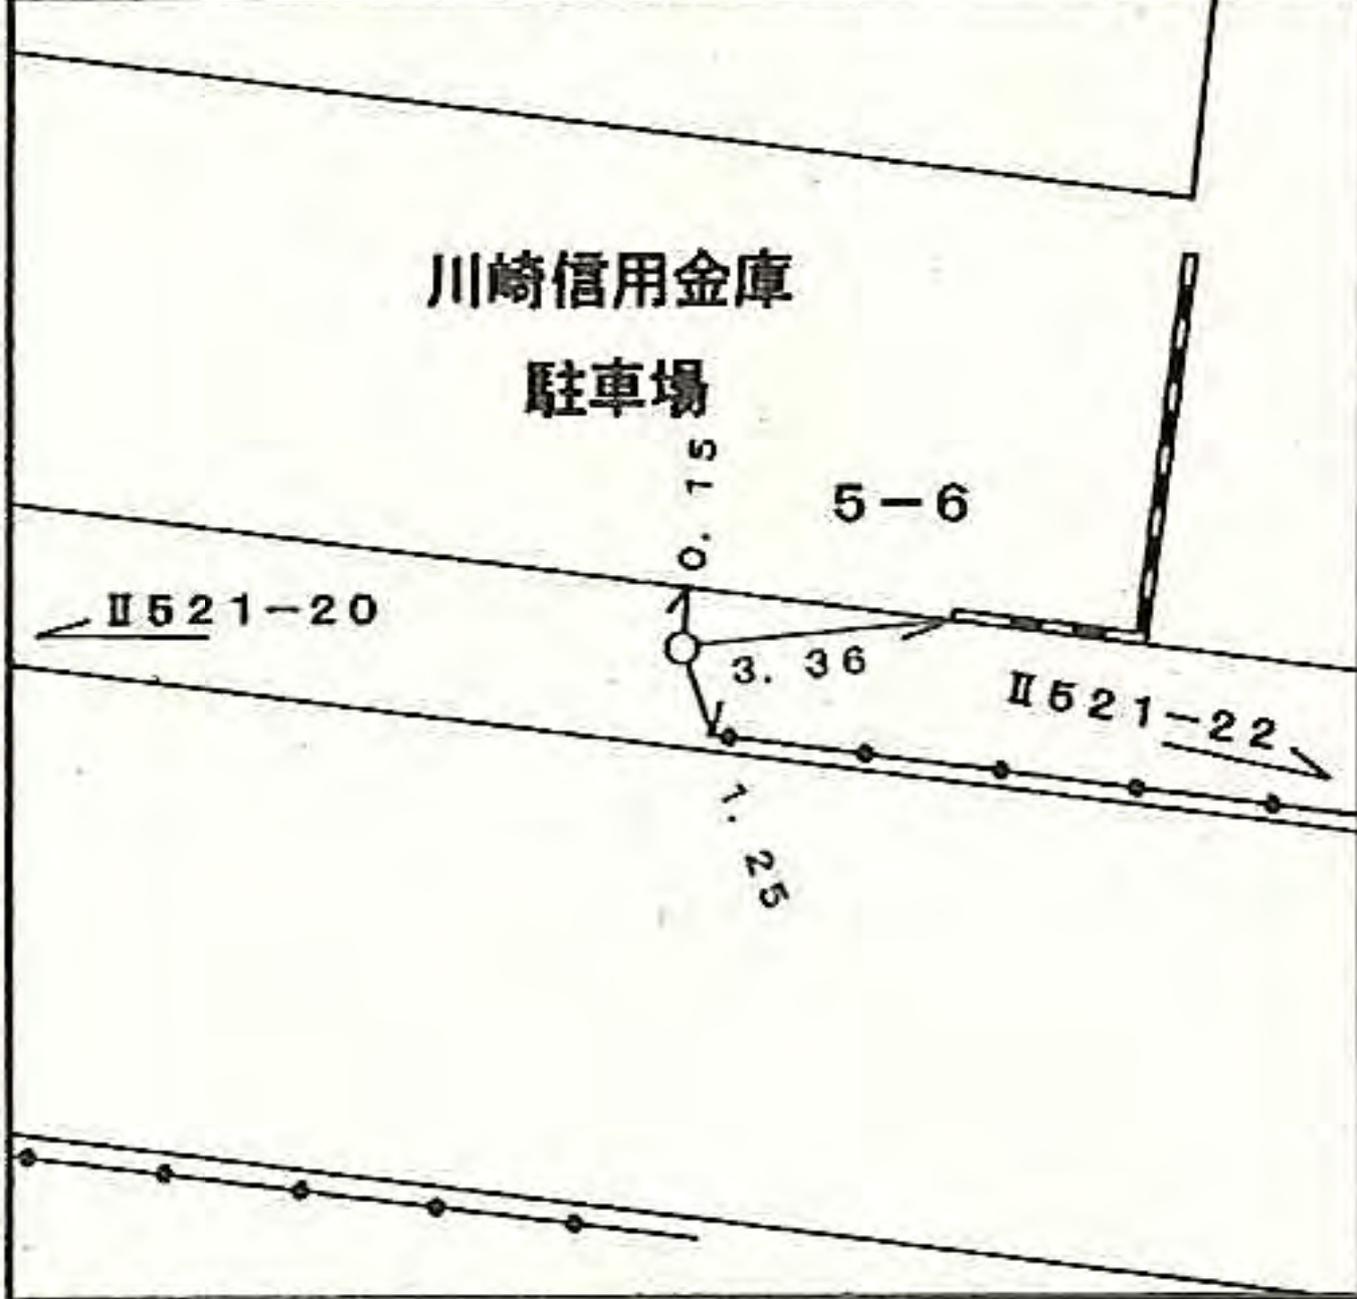

所在地

港北区綱島東一―八―二番地先



標識ノ種類

金属標。鋸。木杭

キザミ


点番号

22


線番号

II521

要 図

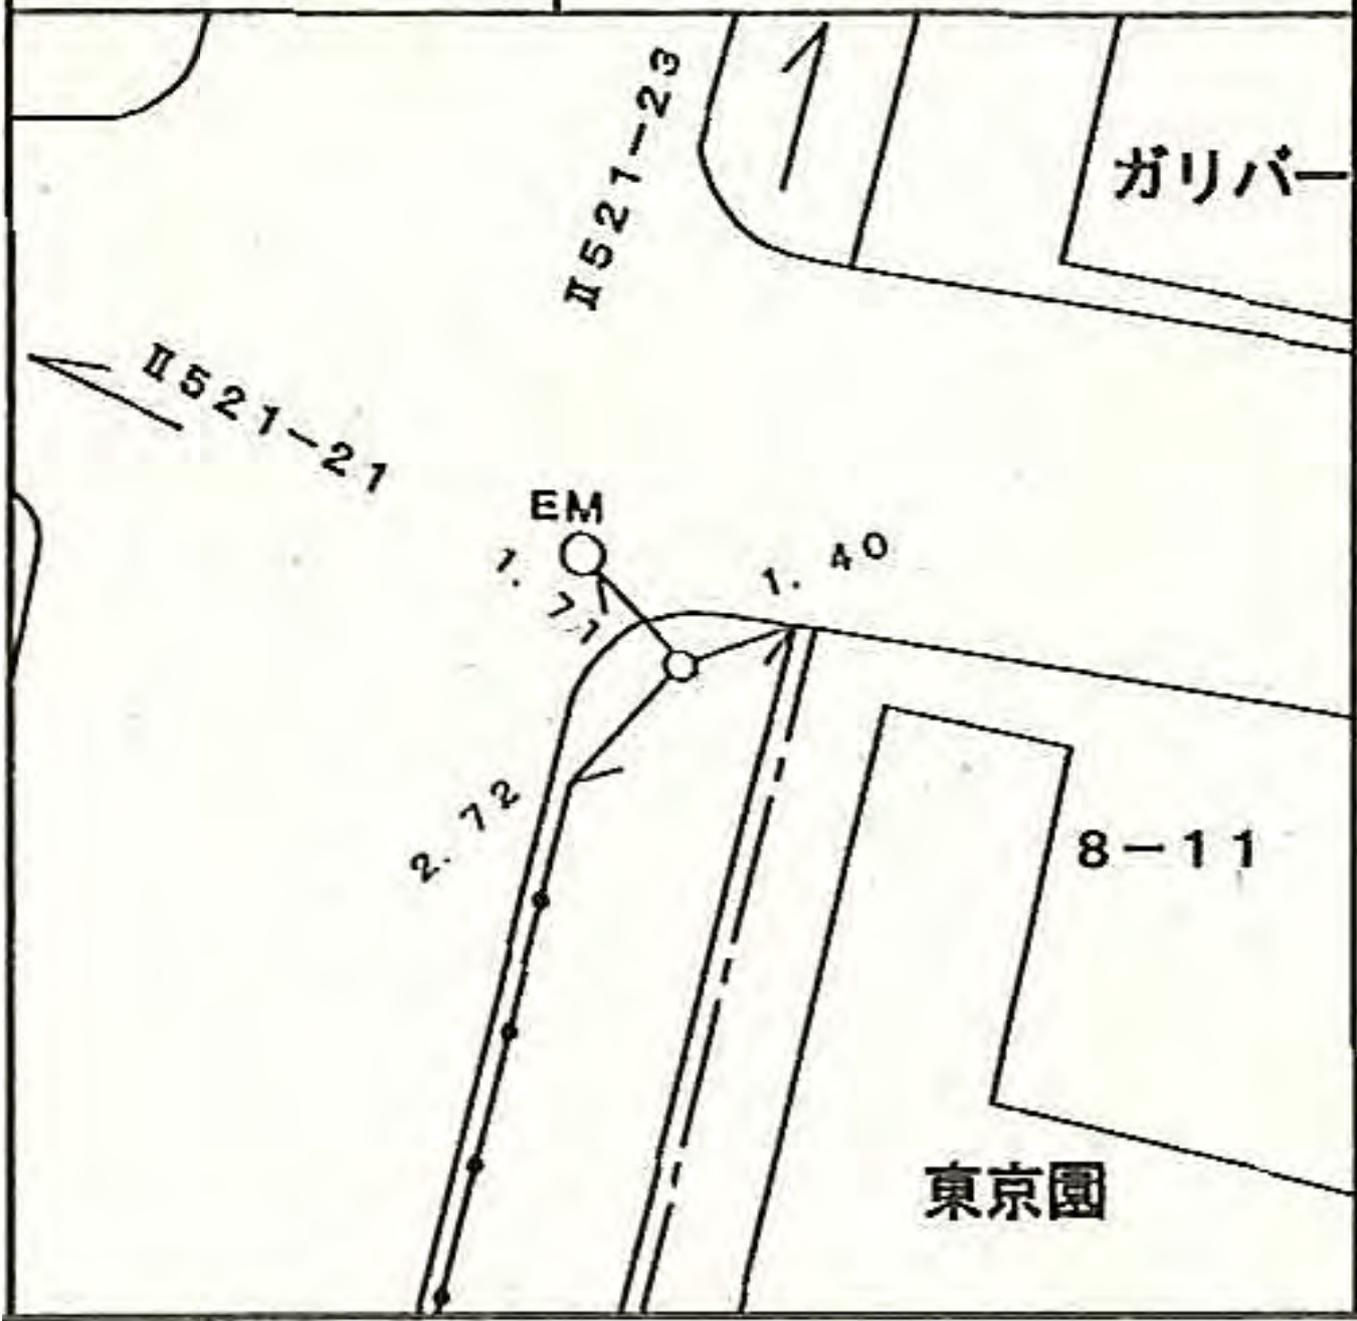

線番号	点番号	標識ノ種類	所在地
II 521	24	金属標。 鋸。 木杭 キザミ	港北区綱島東二一八一六番地先
要 図			

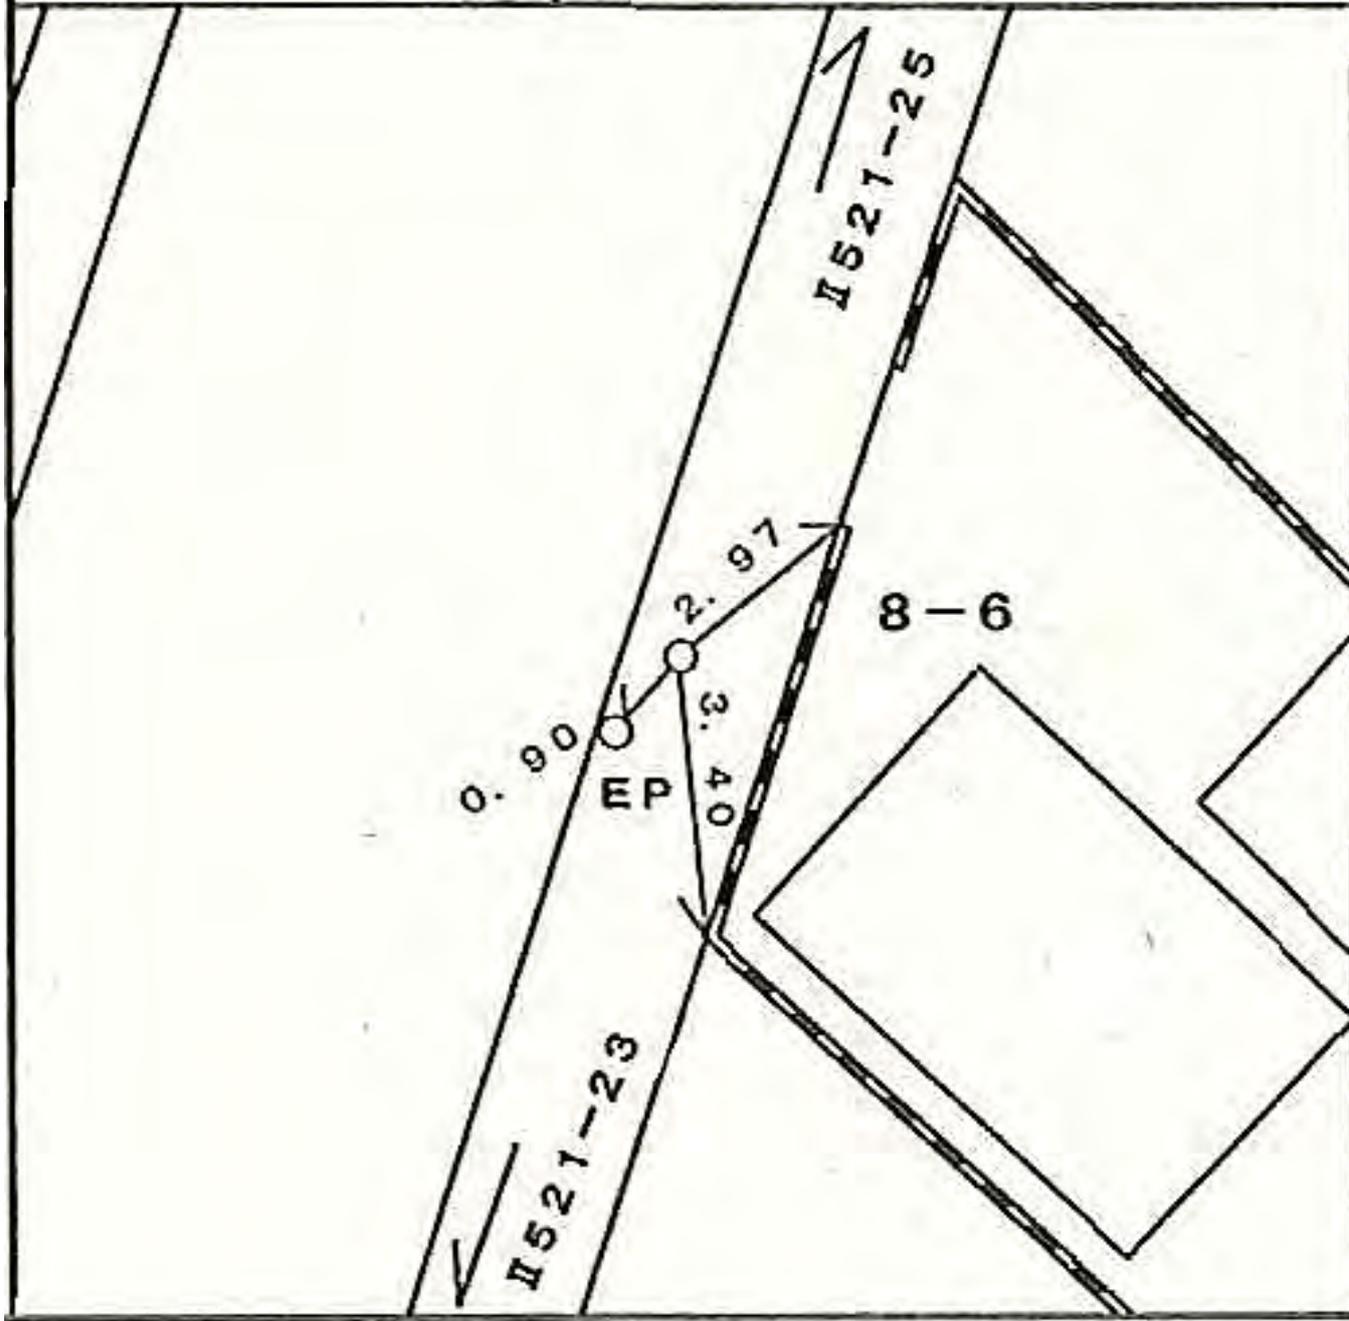

所在地

港北区綱島東二一八一五番地先

標識ノ種類

金属標。 鋸。 木杭

キザミ


点番号

25

線番号

II521

要 図

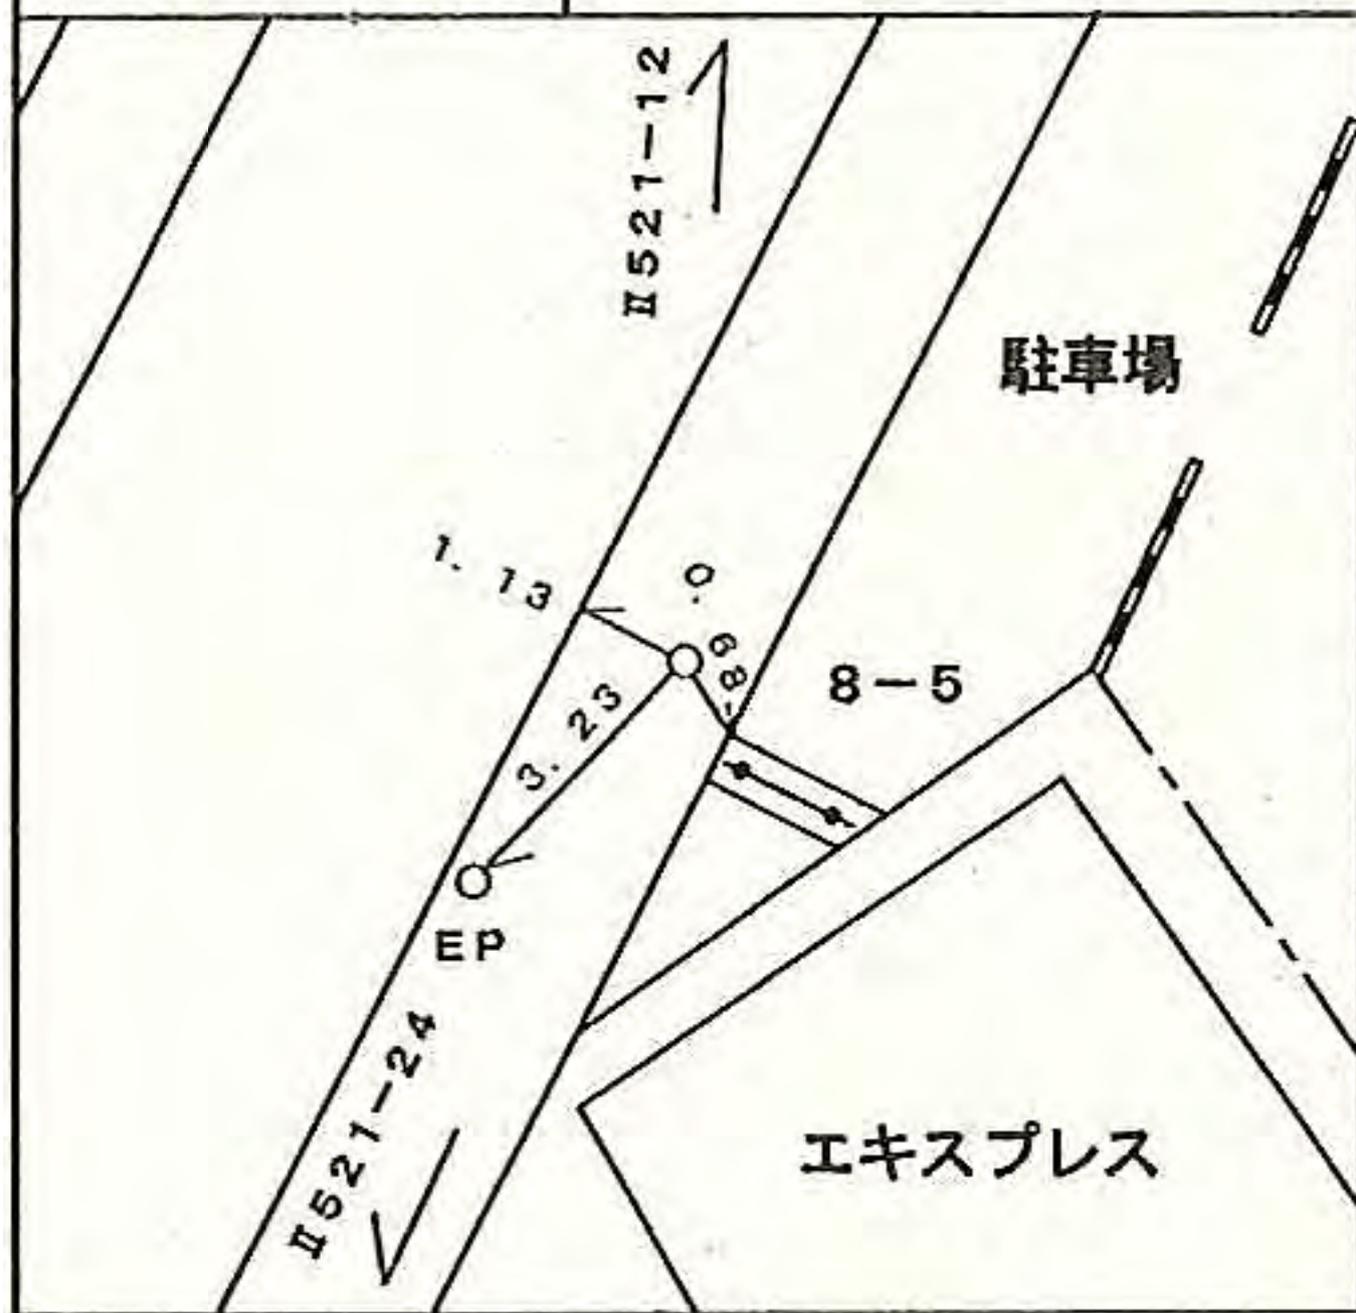

所在地

港北区高田町一九五〇—二番地先

標識ノ種類

金属標。鋸。木杭

キザミ


点番号

1

線番号

Ⅱ523

要 図

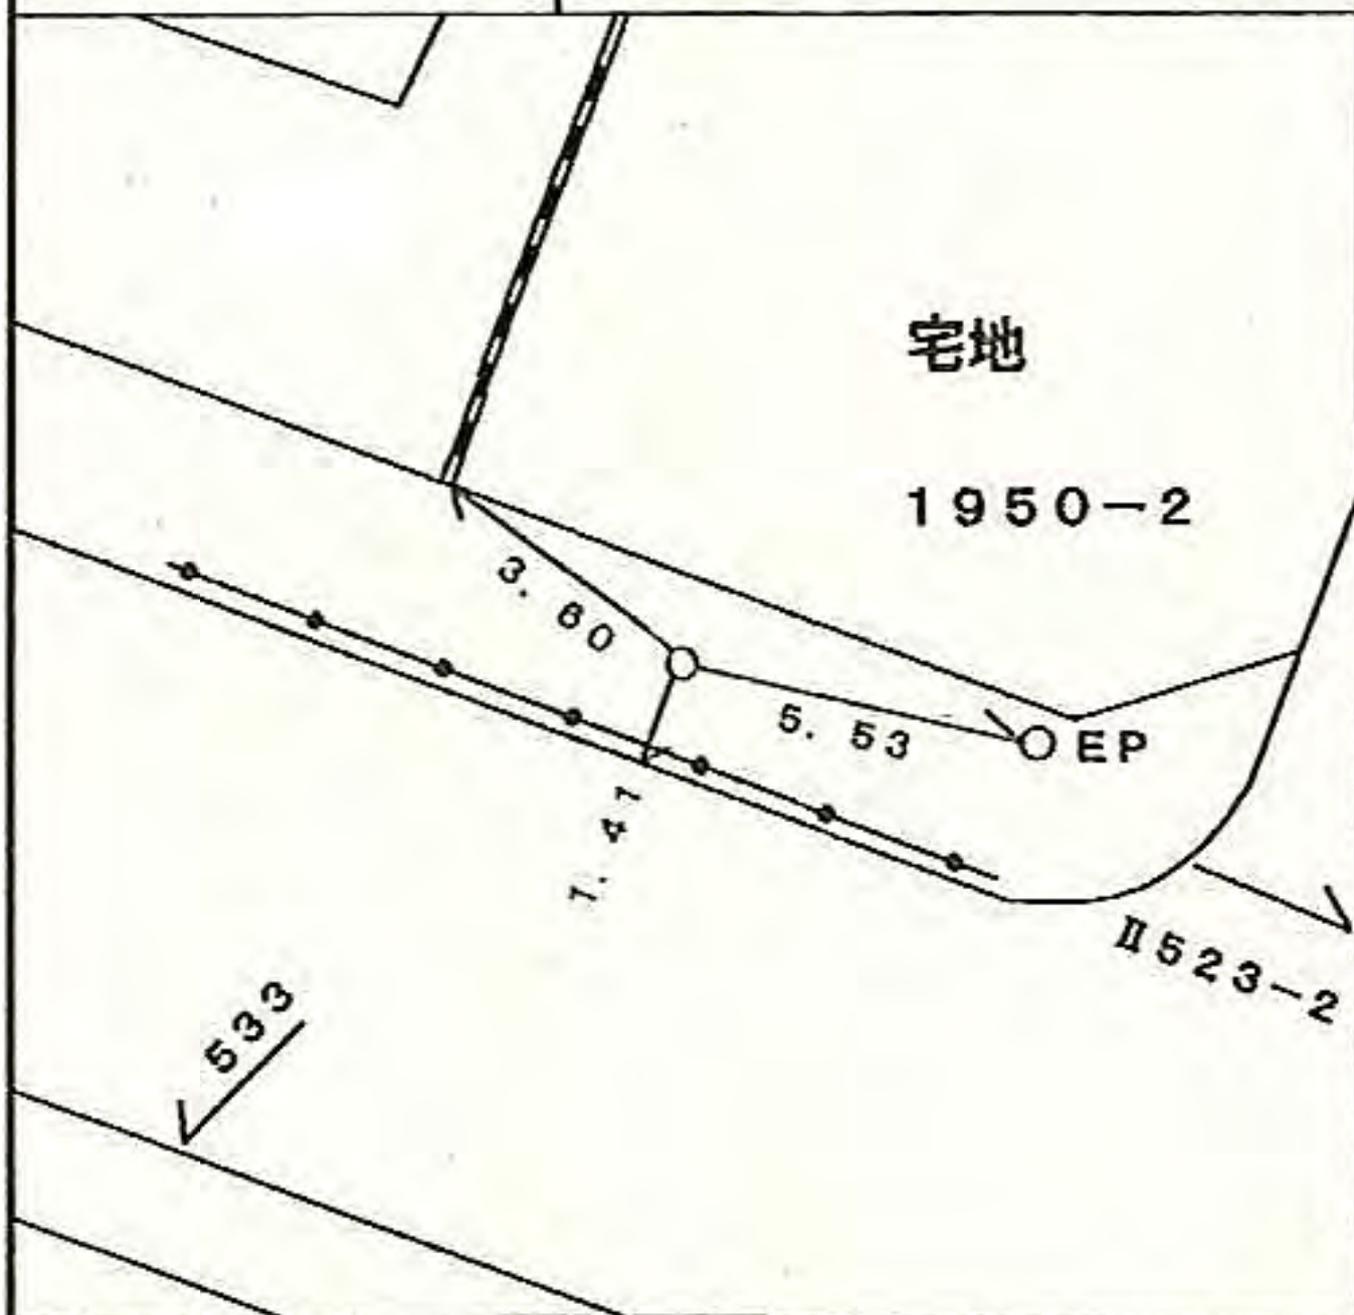

所在地

港北区高田町一九八四番地先

標識ノ種類

金属標。鋸。木杭

キザミ


点番号

2

線番号

II 523

要 図

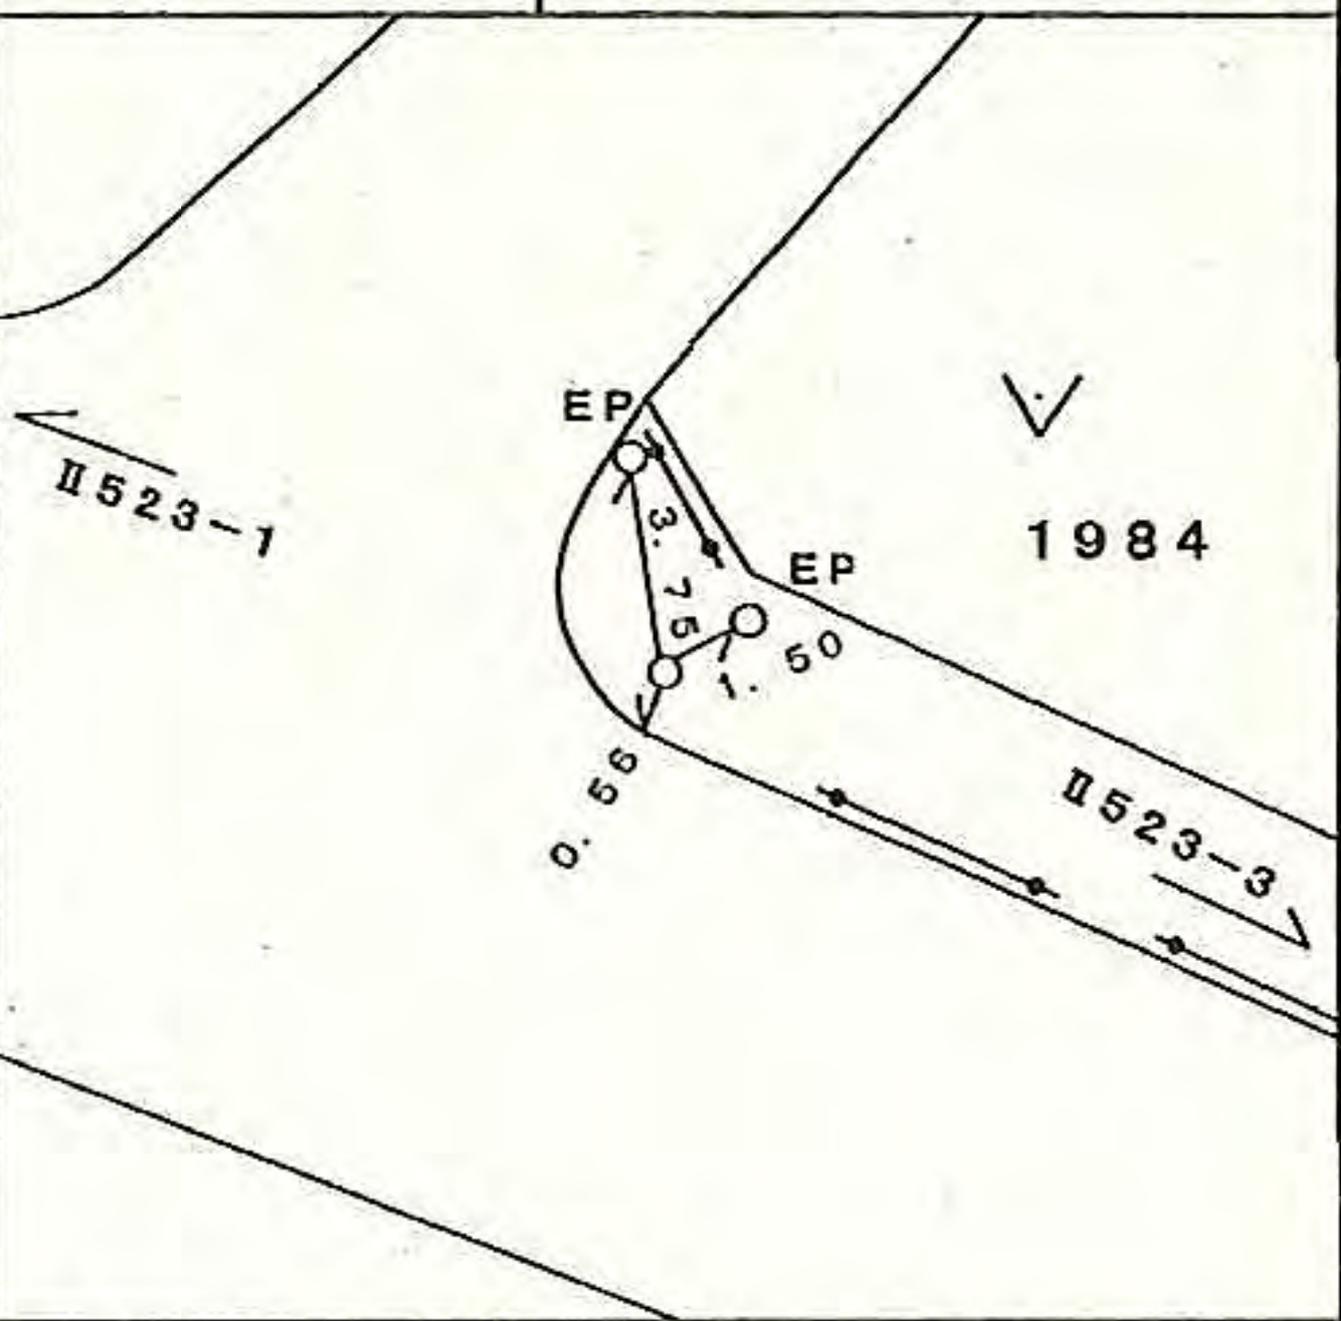

所在地

港北区下田町五―一四―二八番地先

標識ノ種類

金属標。鋸。木杭

点番号

4

線番号

II523

キザミ

要

図

II523-3

SM

6.82

2.21

99.9

II523-5

14-28

ライオンズ
ガーデン
日吉台

所在地

標識ノ種類

点番号

線番号

港北区下田町五一―一二番地先


金属標。鋸。木杭

5

II 523

キザミ


要 図

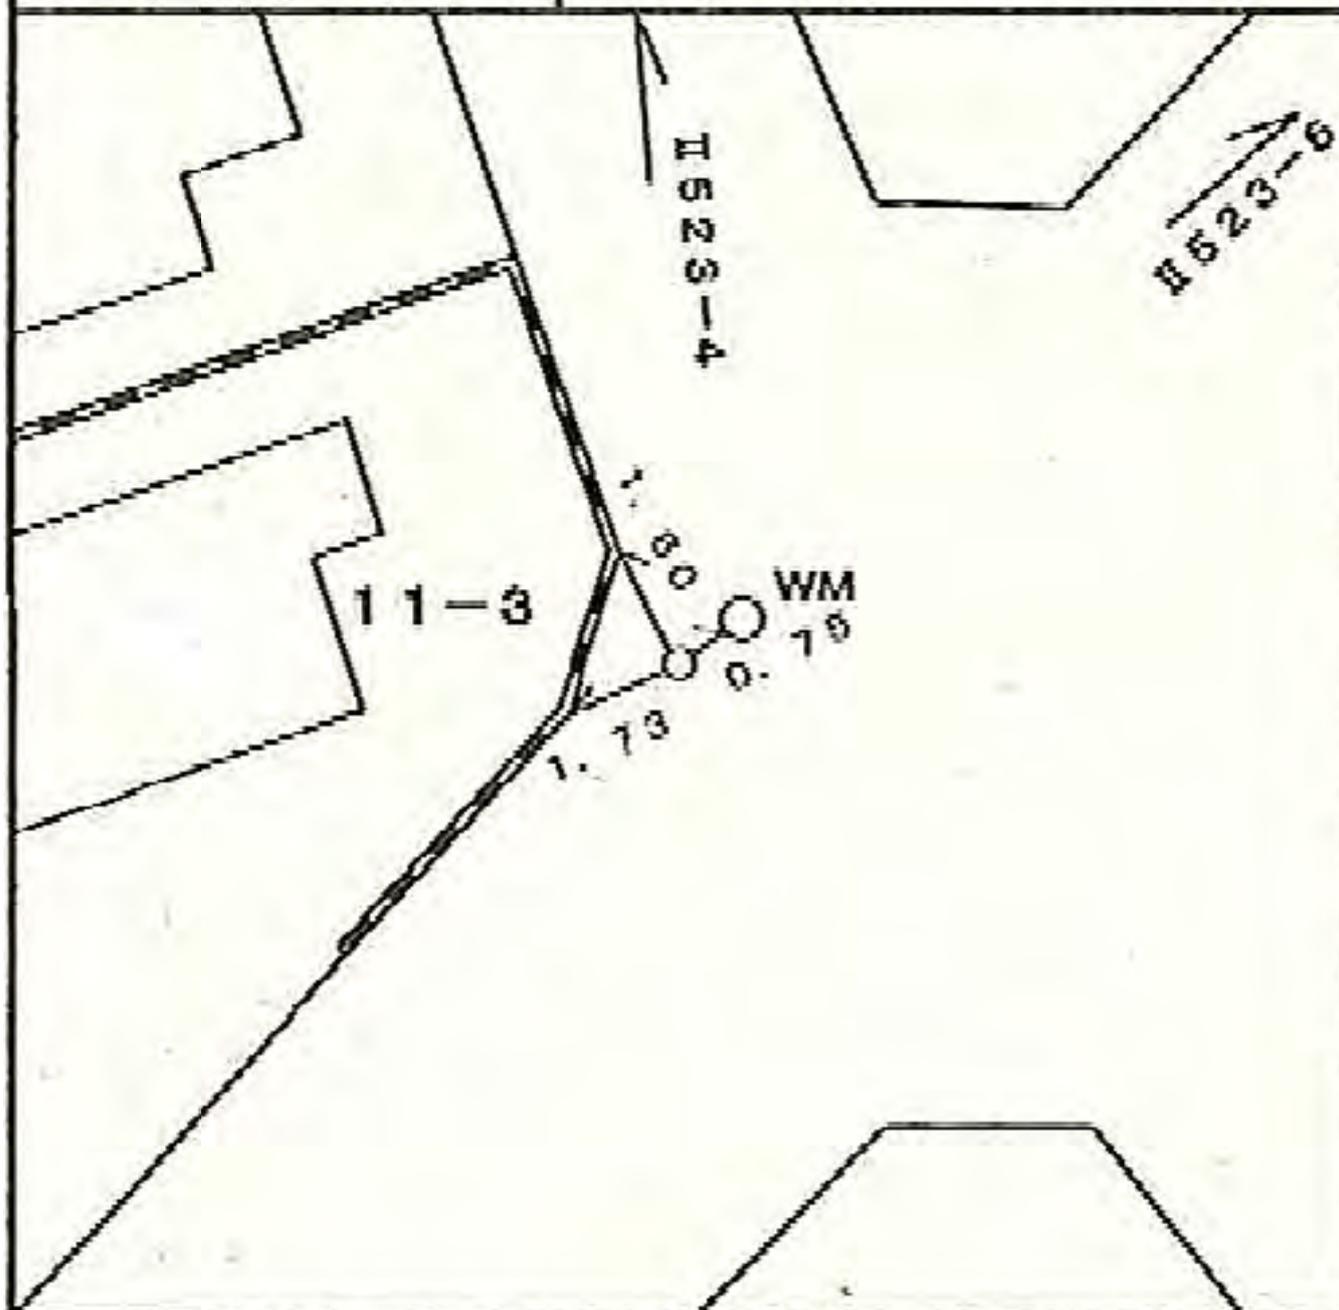

線番号	点番号	標識ノ種類	所在地
-----	-----	-------	-----

II 5 2 3	6	金属標。鋸。木杭 キザミ	港北区下田町五―八番地先 ✓
----------	---	-----------------	-------------------

要 図		
-----	--	--

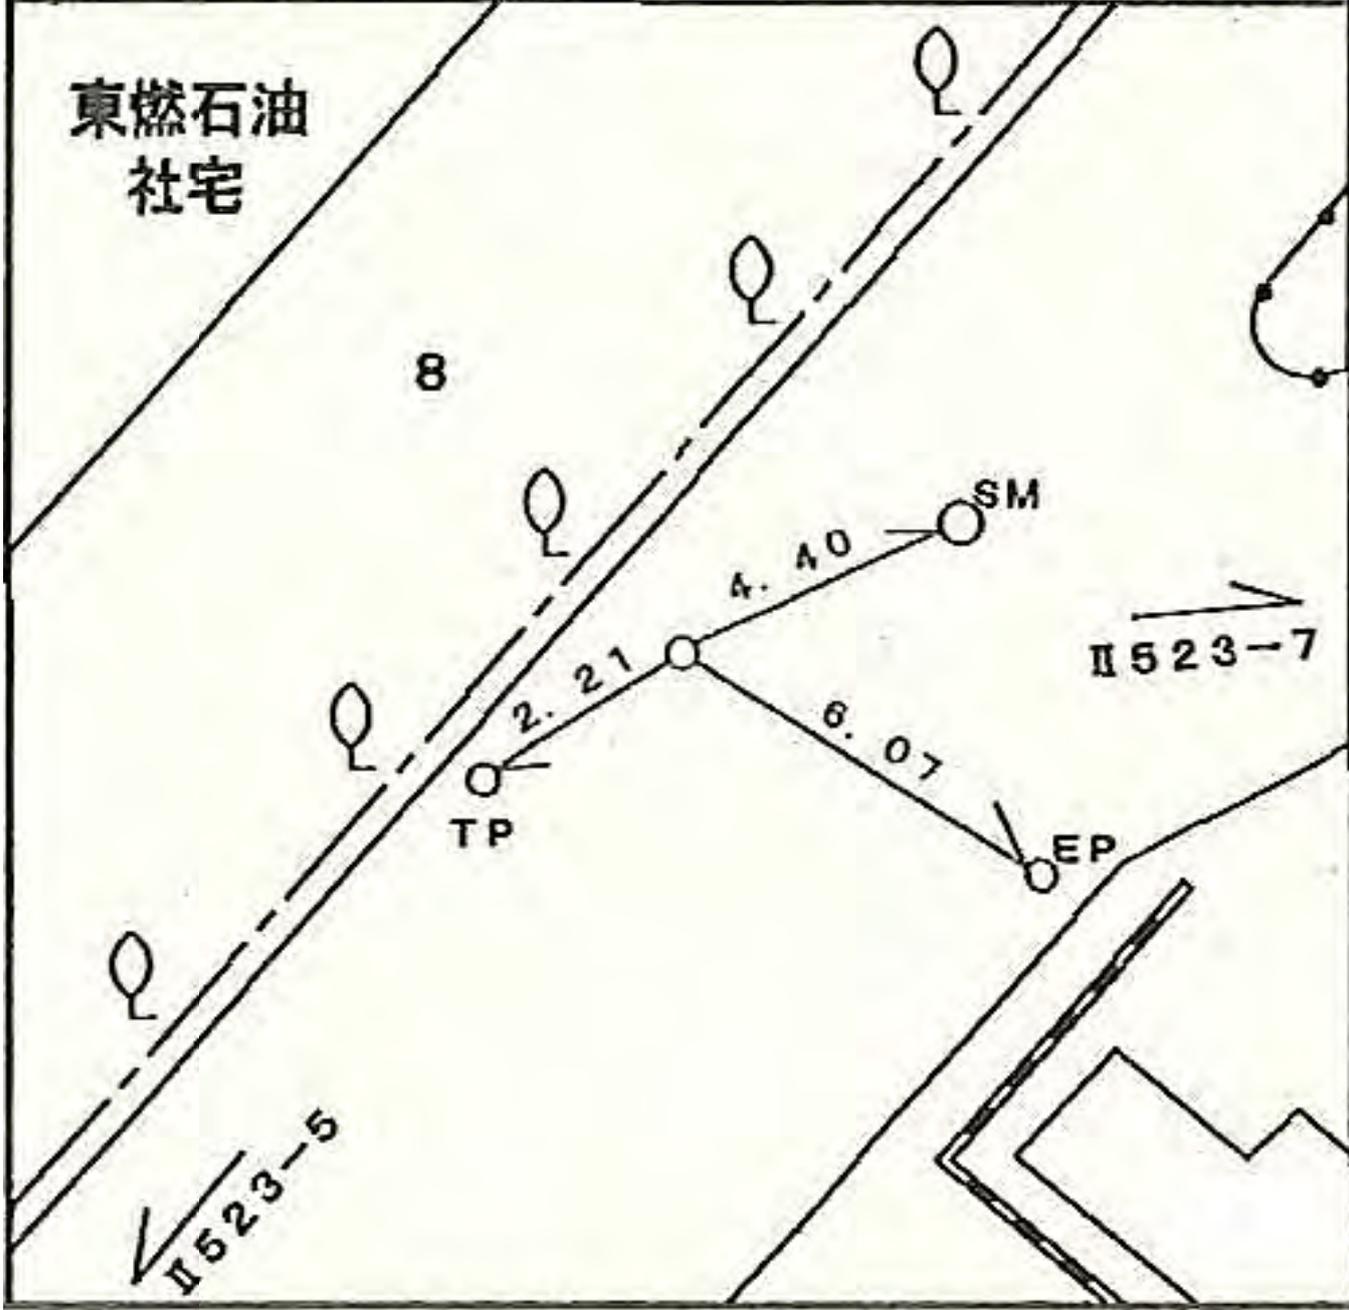

所在地

港北区日吉本町六一三八一八番地先

標識ノ種類

金属標。鋸。木杭

キザミ

点番号

7

線番号

II 523

要 図



所在地

港北区日吉本町五―三九番地先

標識ノ種類

金属標。鋸。木杭

キザミ


線番号

Ⅱ523

点番号

9

要 図

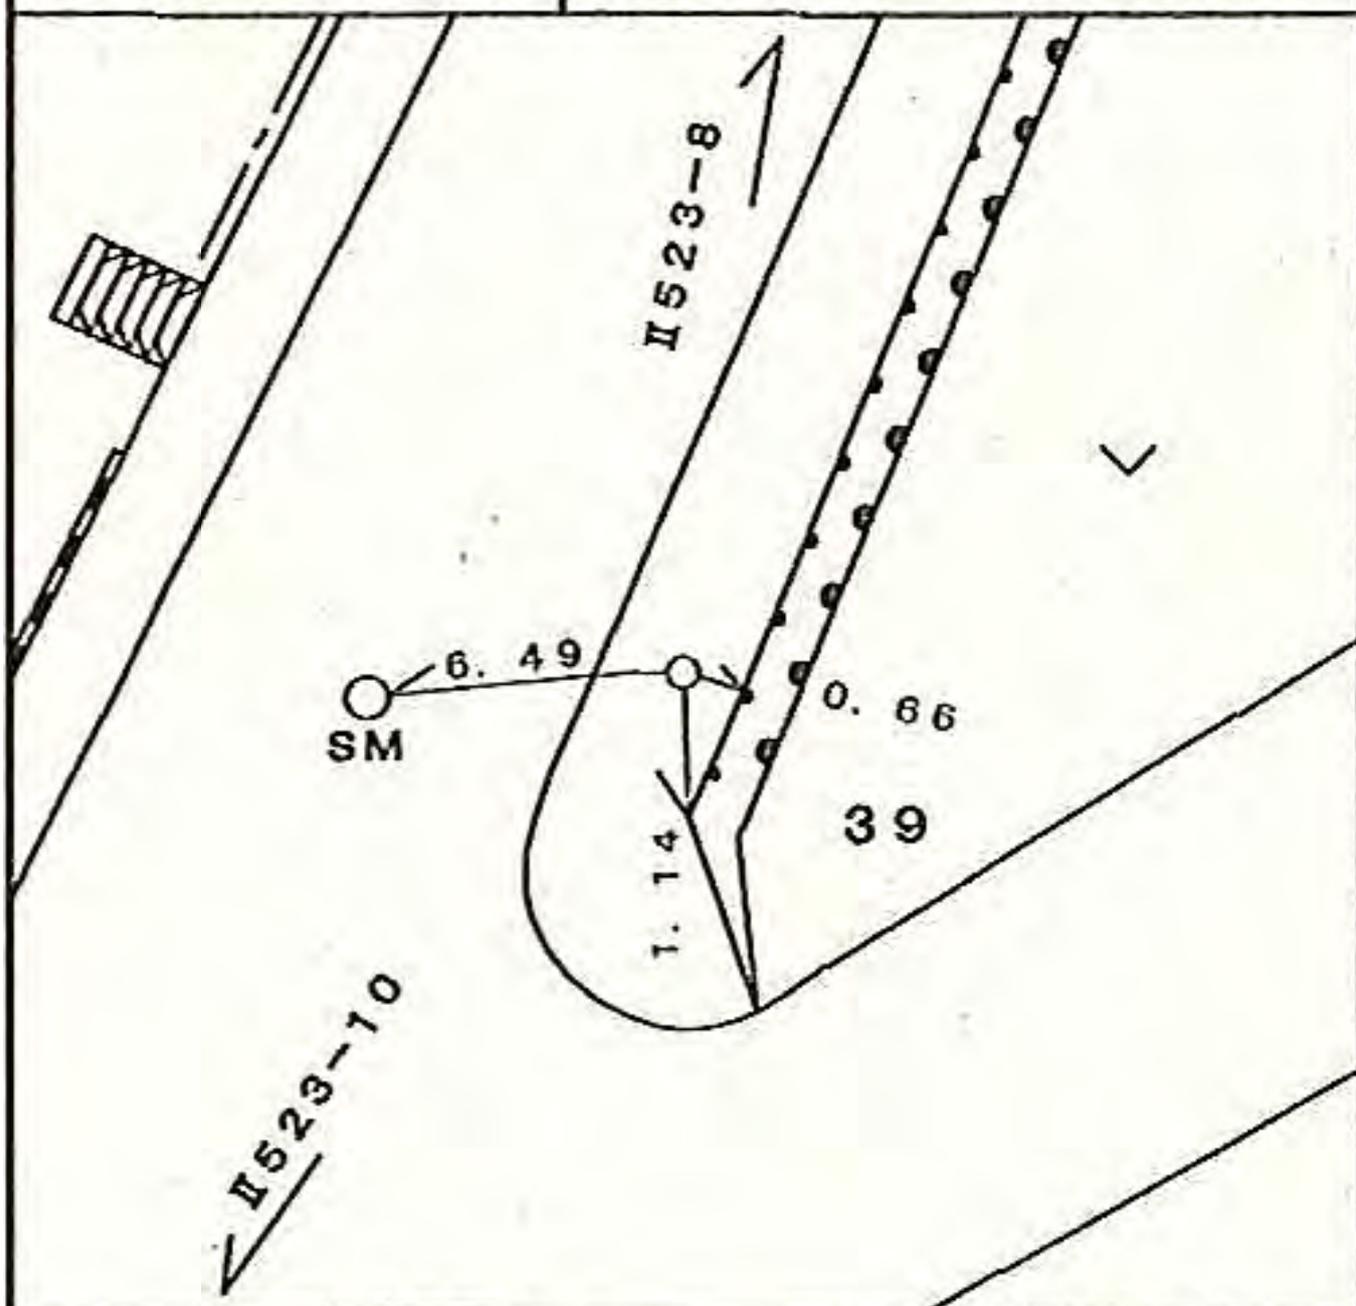

所在地

港北区日吉本町五一四八一―二三番地先 ✓

標識ノ種類

金属標。鋸。木杭

キザミ


線番号

II 523

点番号

10

要 図

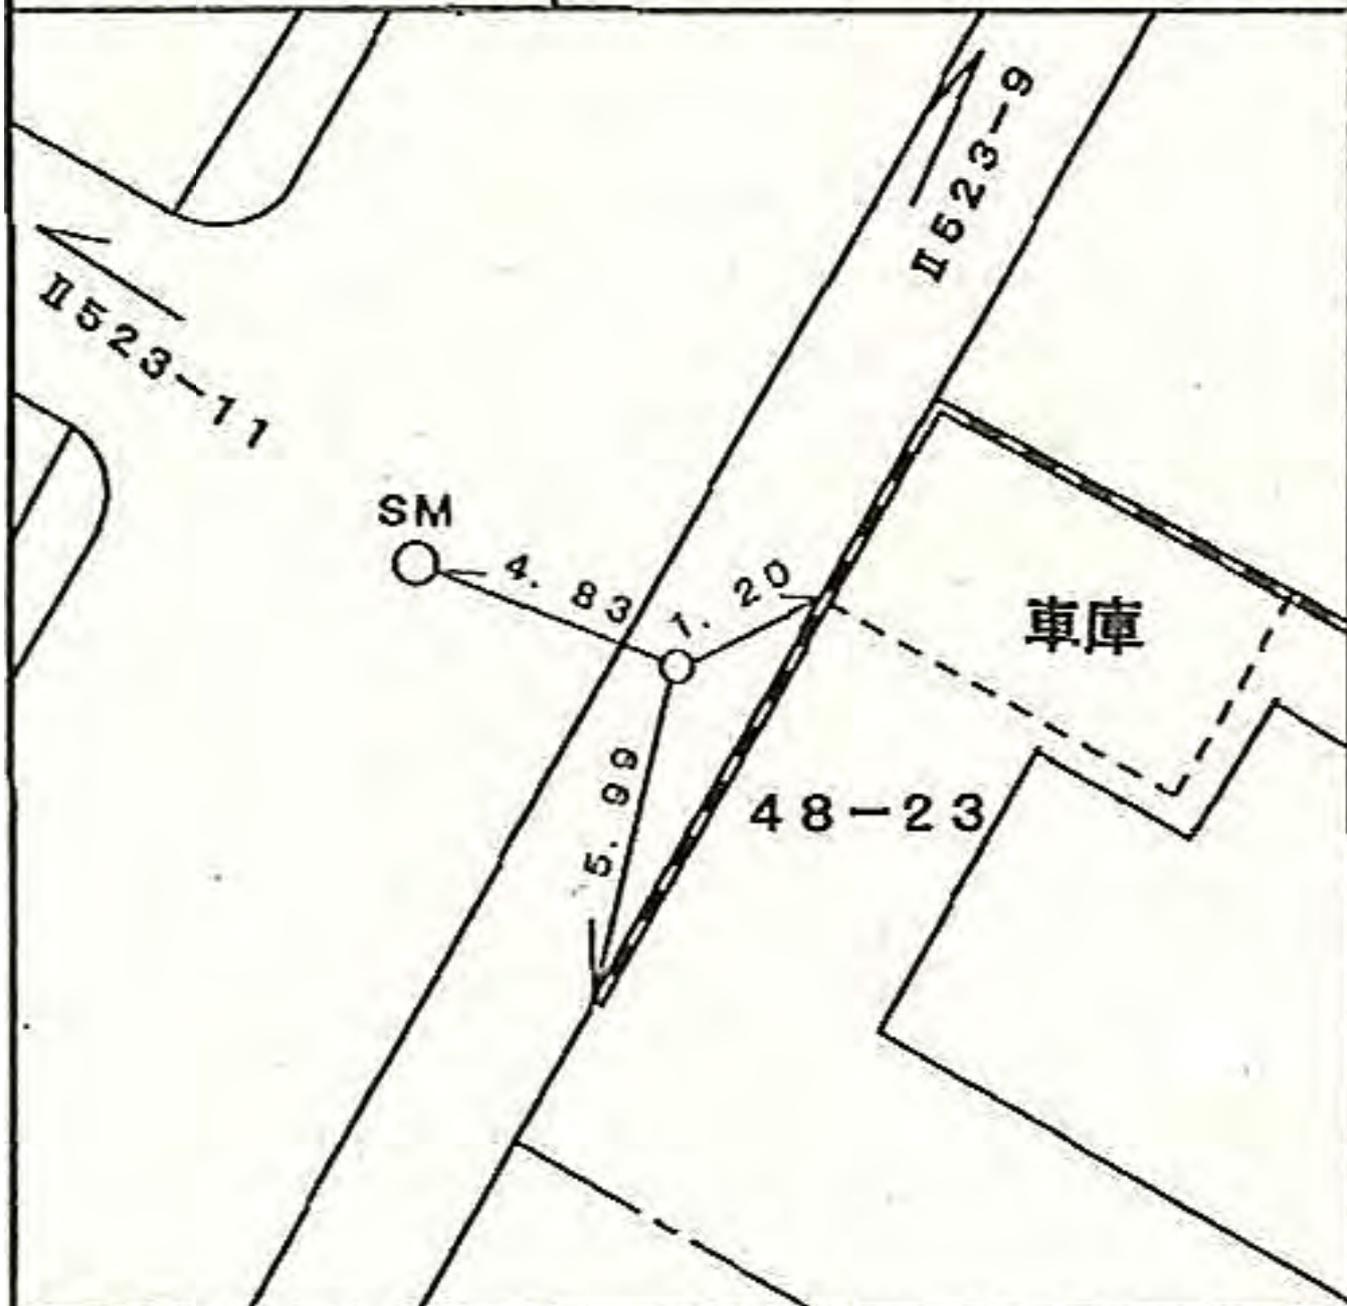

所在地

港北区日吉本町六一五一〇番地先

標識ノ種類

金属標。鋳。木杭

キザミ


点番号

12

線番号

II 523

要 図

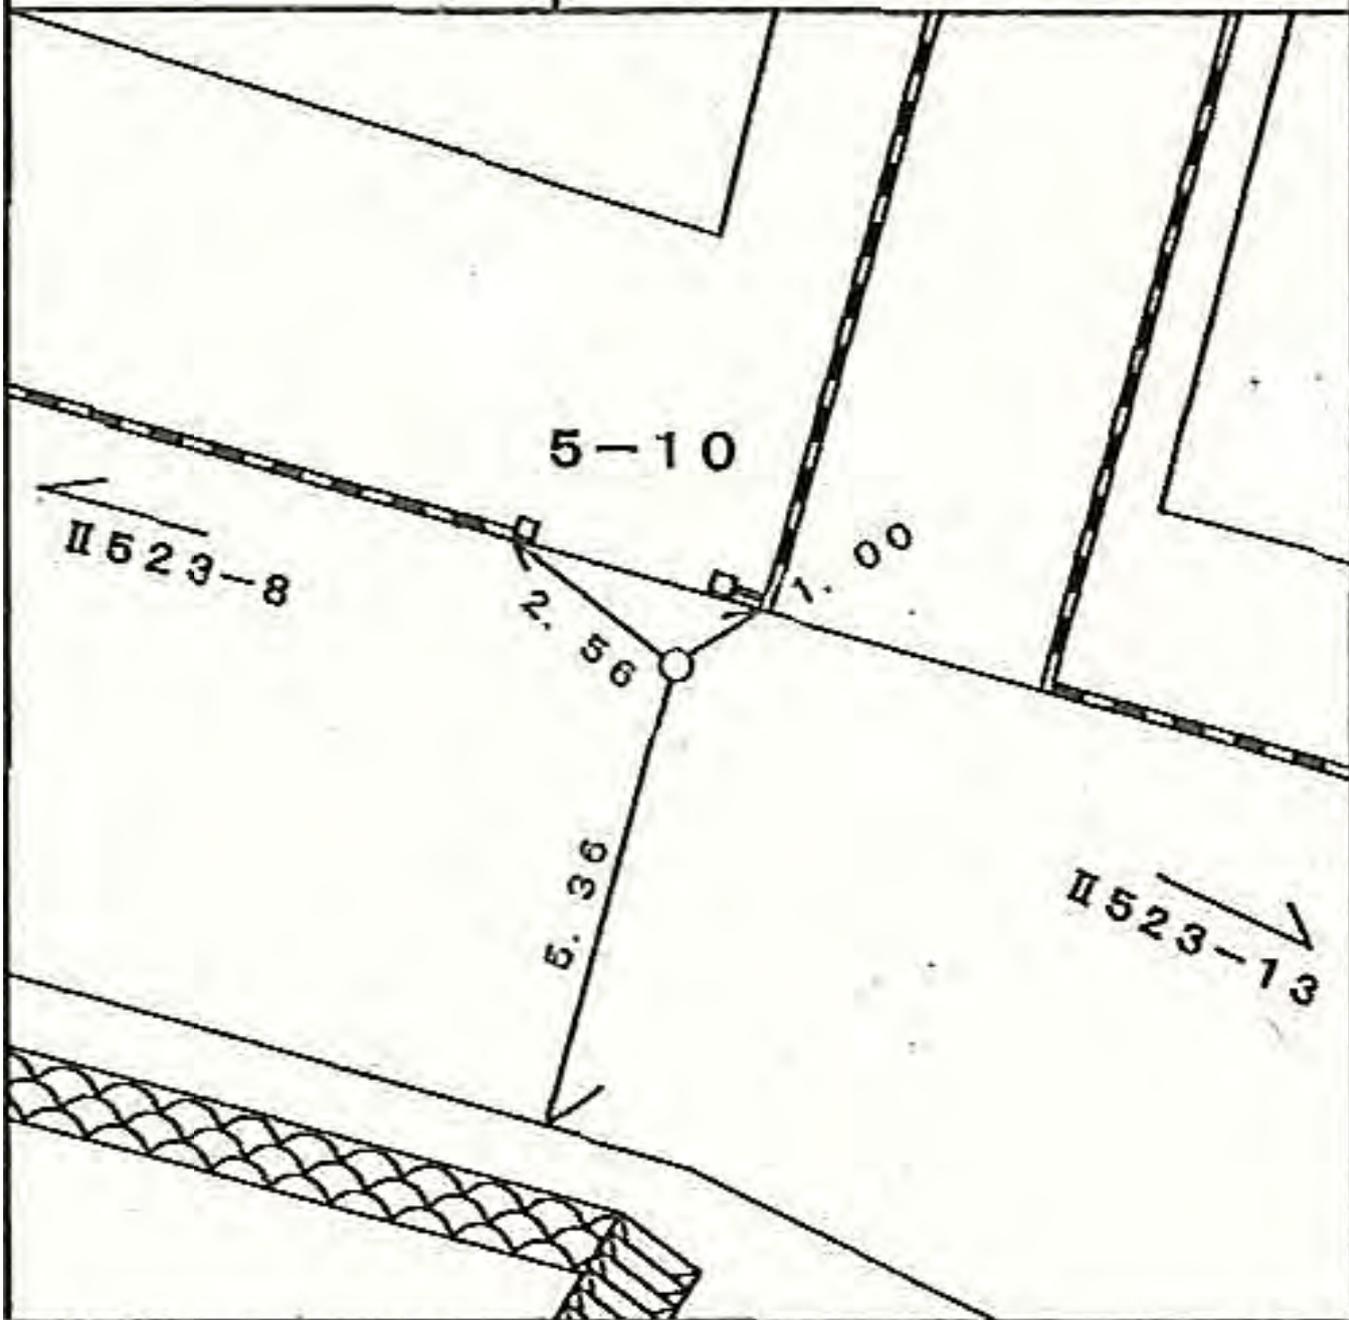

所在地

港北区日吉本町五―三二―一〇番地先



標識ノ種類

金属標。鋸。木杭

キザミ

点番号


13

線番号

Ⅱ523

要 図

空地

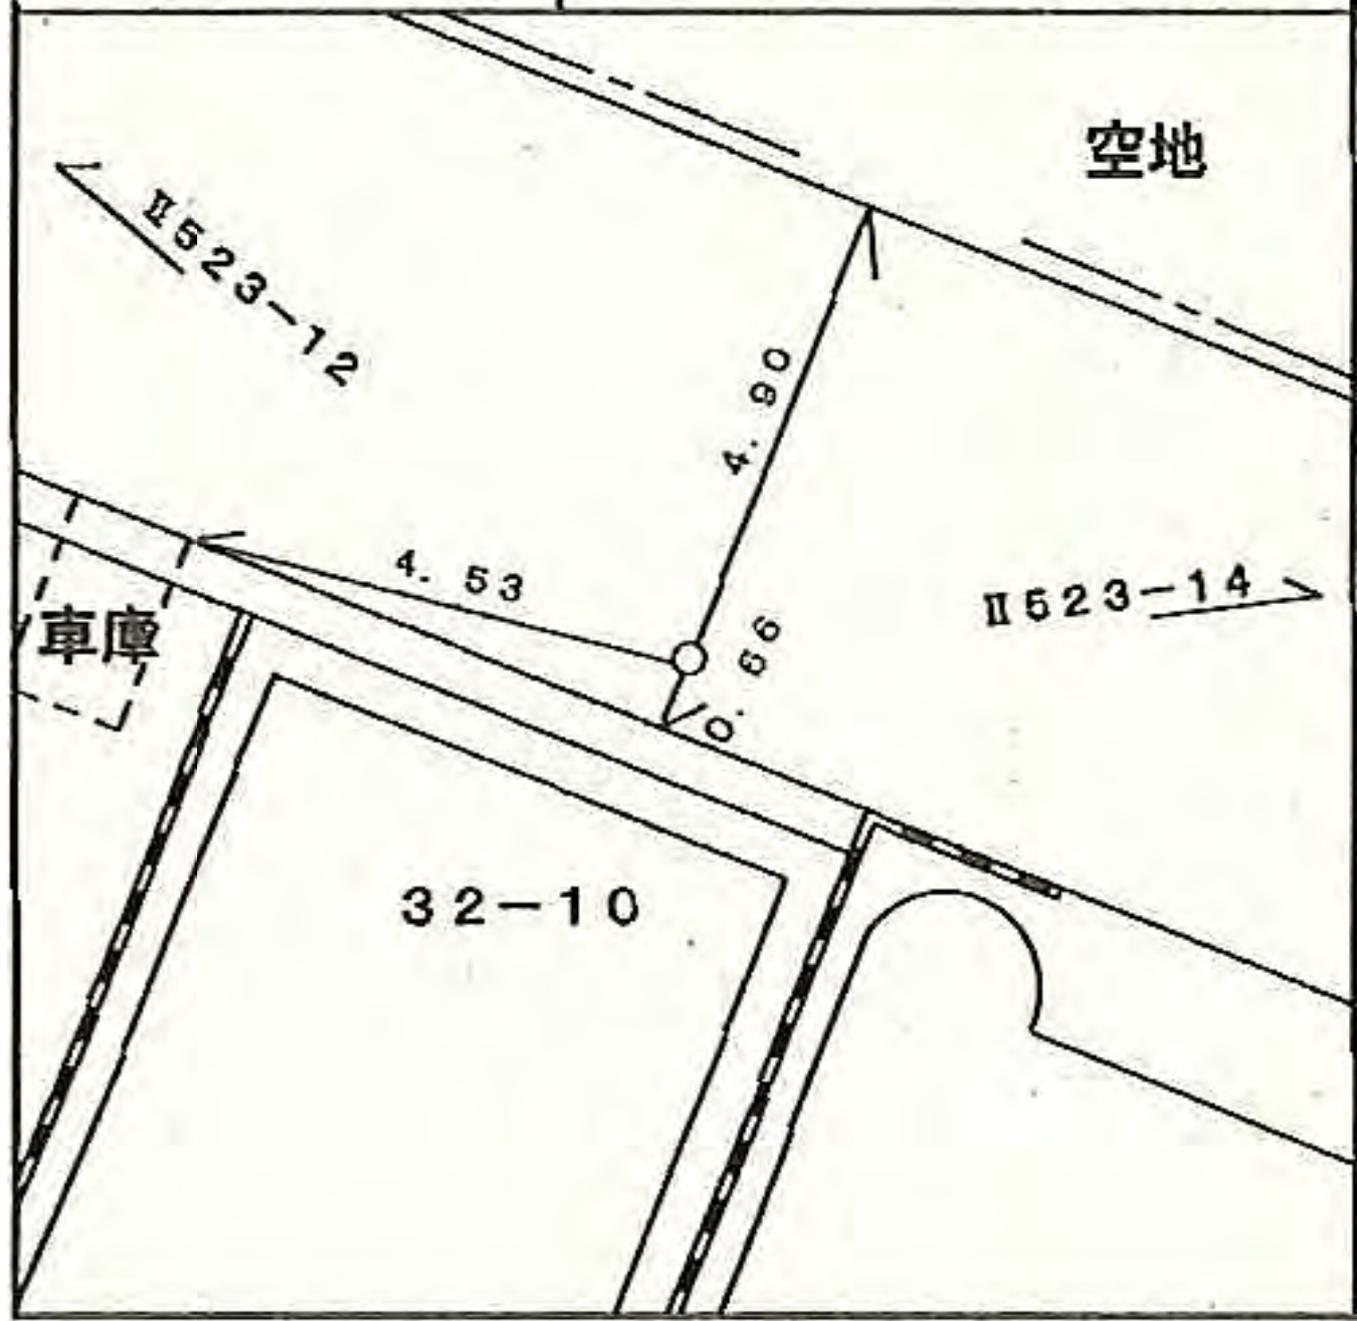

所在地

港北区日吉本町六―一―一〇番地先

標識ノ種類

金属標。鯨。木杭

キザミ


点番号

14

線番号

Ⅱ523

要 図

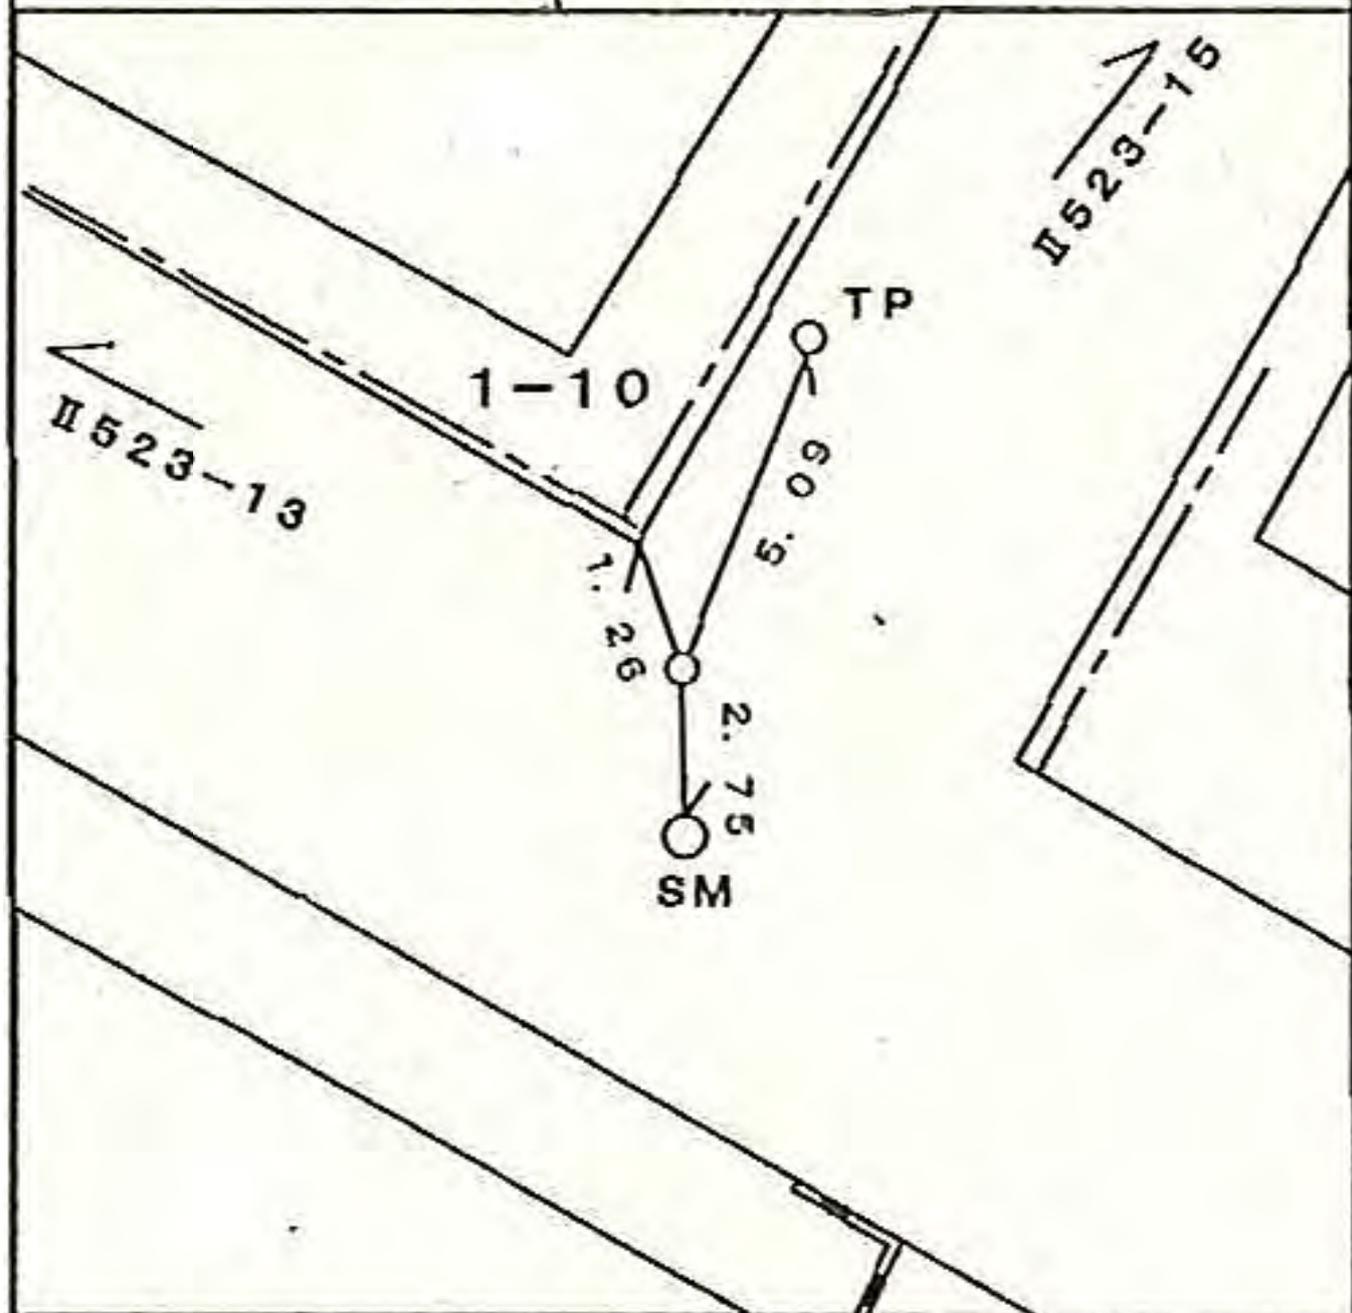

✓

所在地

港北区日吉本町二一四九一六番地先 ✓

標識ノ種類

金属標。鋸。木杭

キザミ

点番号

15

線番号

II 523

要 図



駐車場

線番号	点番号	標識ノ種類	所在地
-----	-----	-------	-----


II 5 2 3 1 6

金属標。鋸。木杭


港北区日吉本町二一四九一二番地先

要 図

キザミ

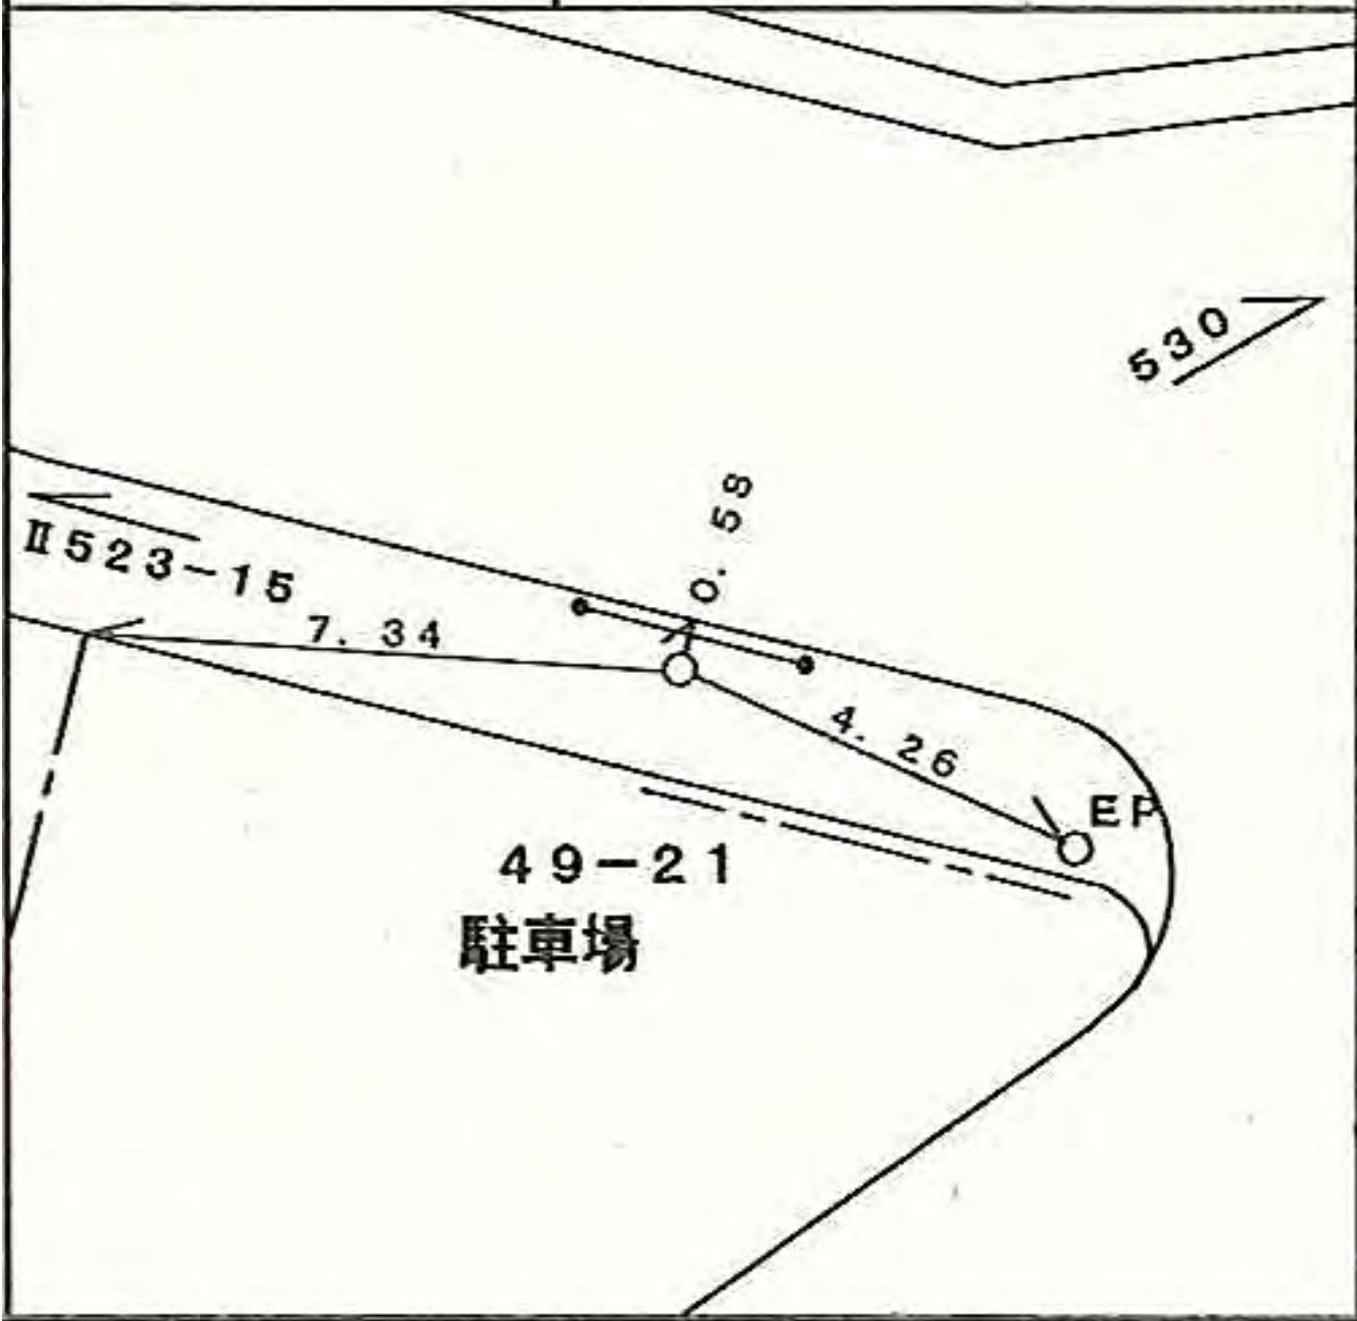

線番号	点番号	標識ノ種類	所在地
II 524	1	(金属標) ◦ 鋸 ◦ 木杭 キザミ	鶴見区北寺尾四一二五番地先
要 図			

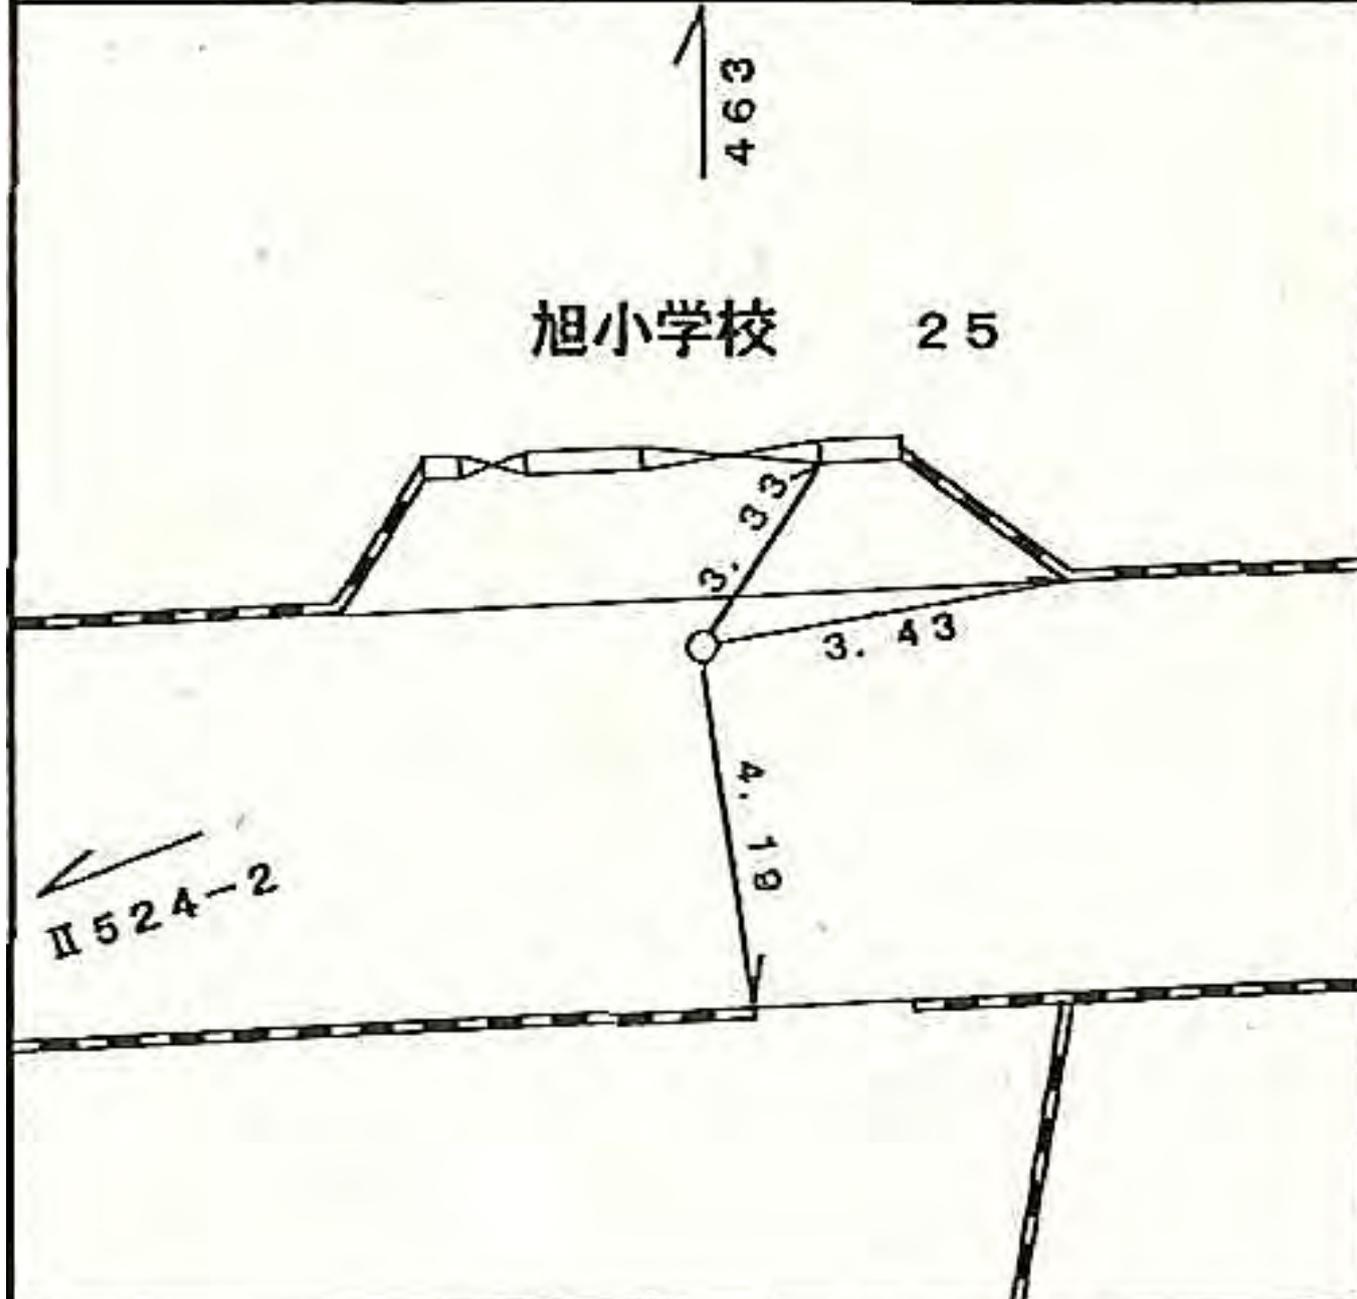

鶴見区北寺尾四一二五番地先



所在地

鶴見区北寺尾五―五―一六番地先



標識ノ種類

金属標。鋳。木杭

キザミ


点番号

2

線番号

II 524

要 図

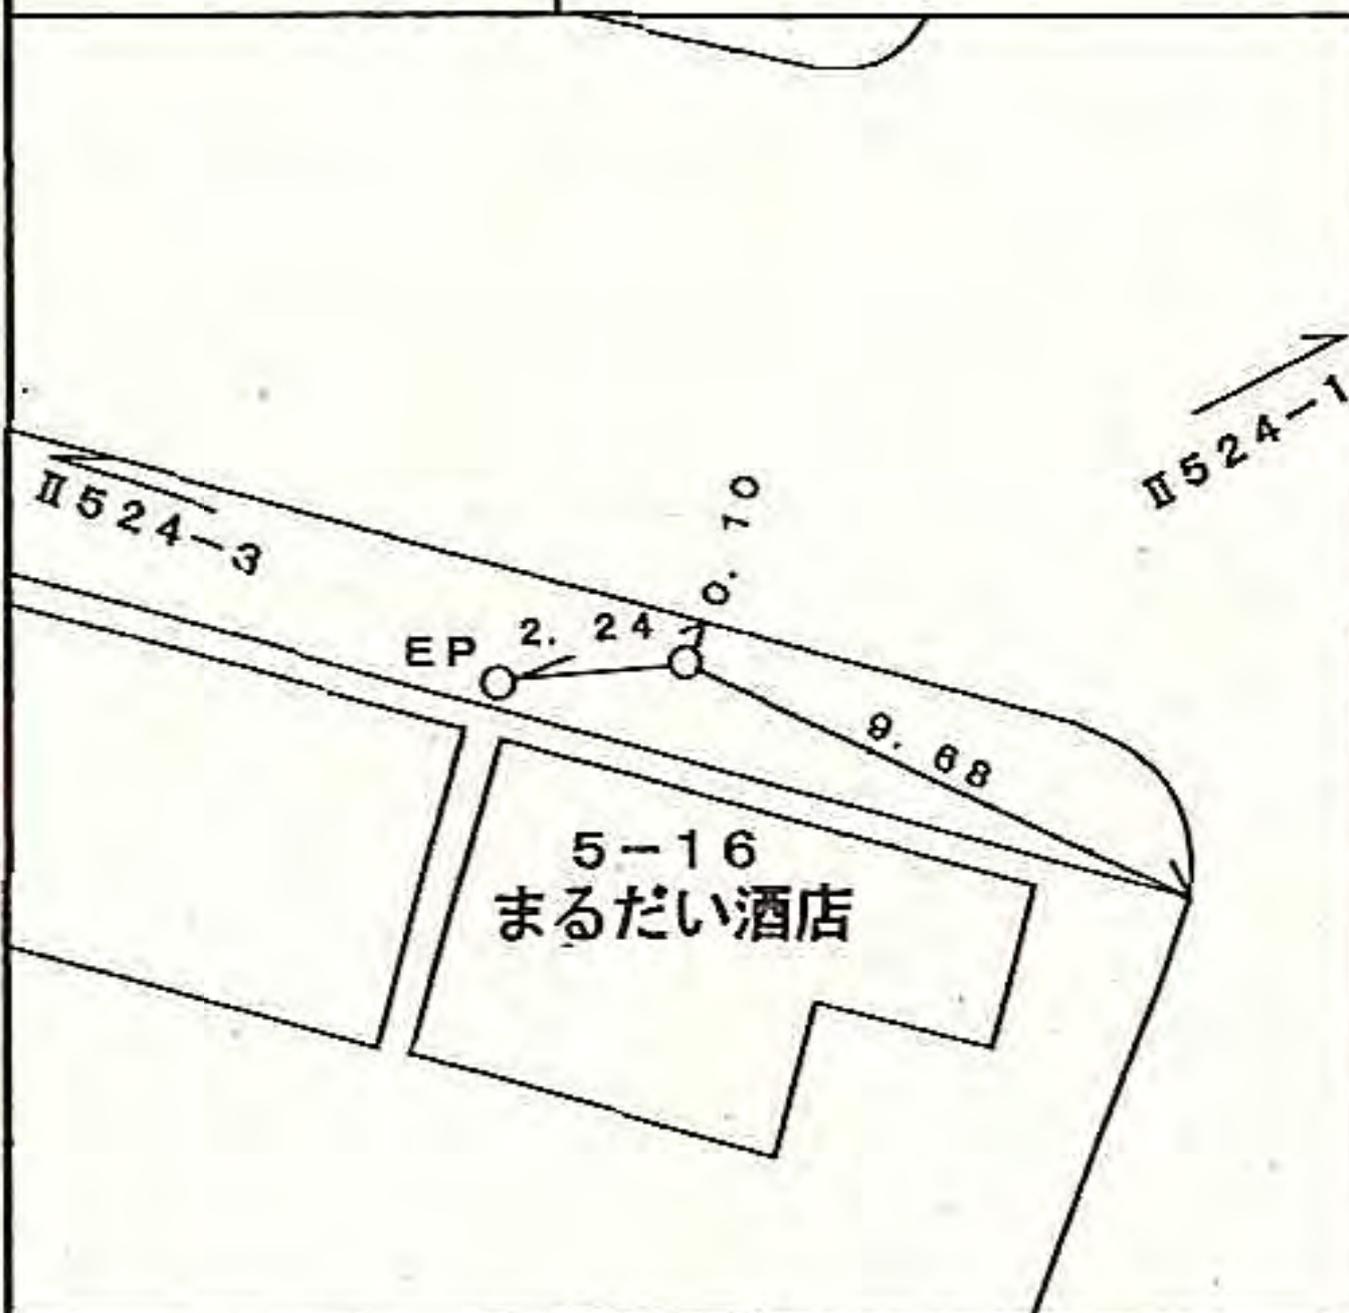

所在地

鶴見区獅子ヶ谷一―五―五番地先 ✓

標識ノ種類

金属標。鋳。木杭

キザミ


点番号

3

線番号

II 5 2 4

要 図

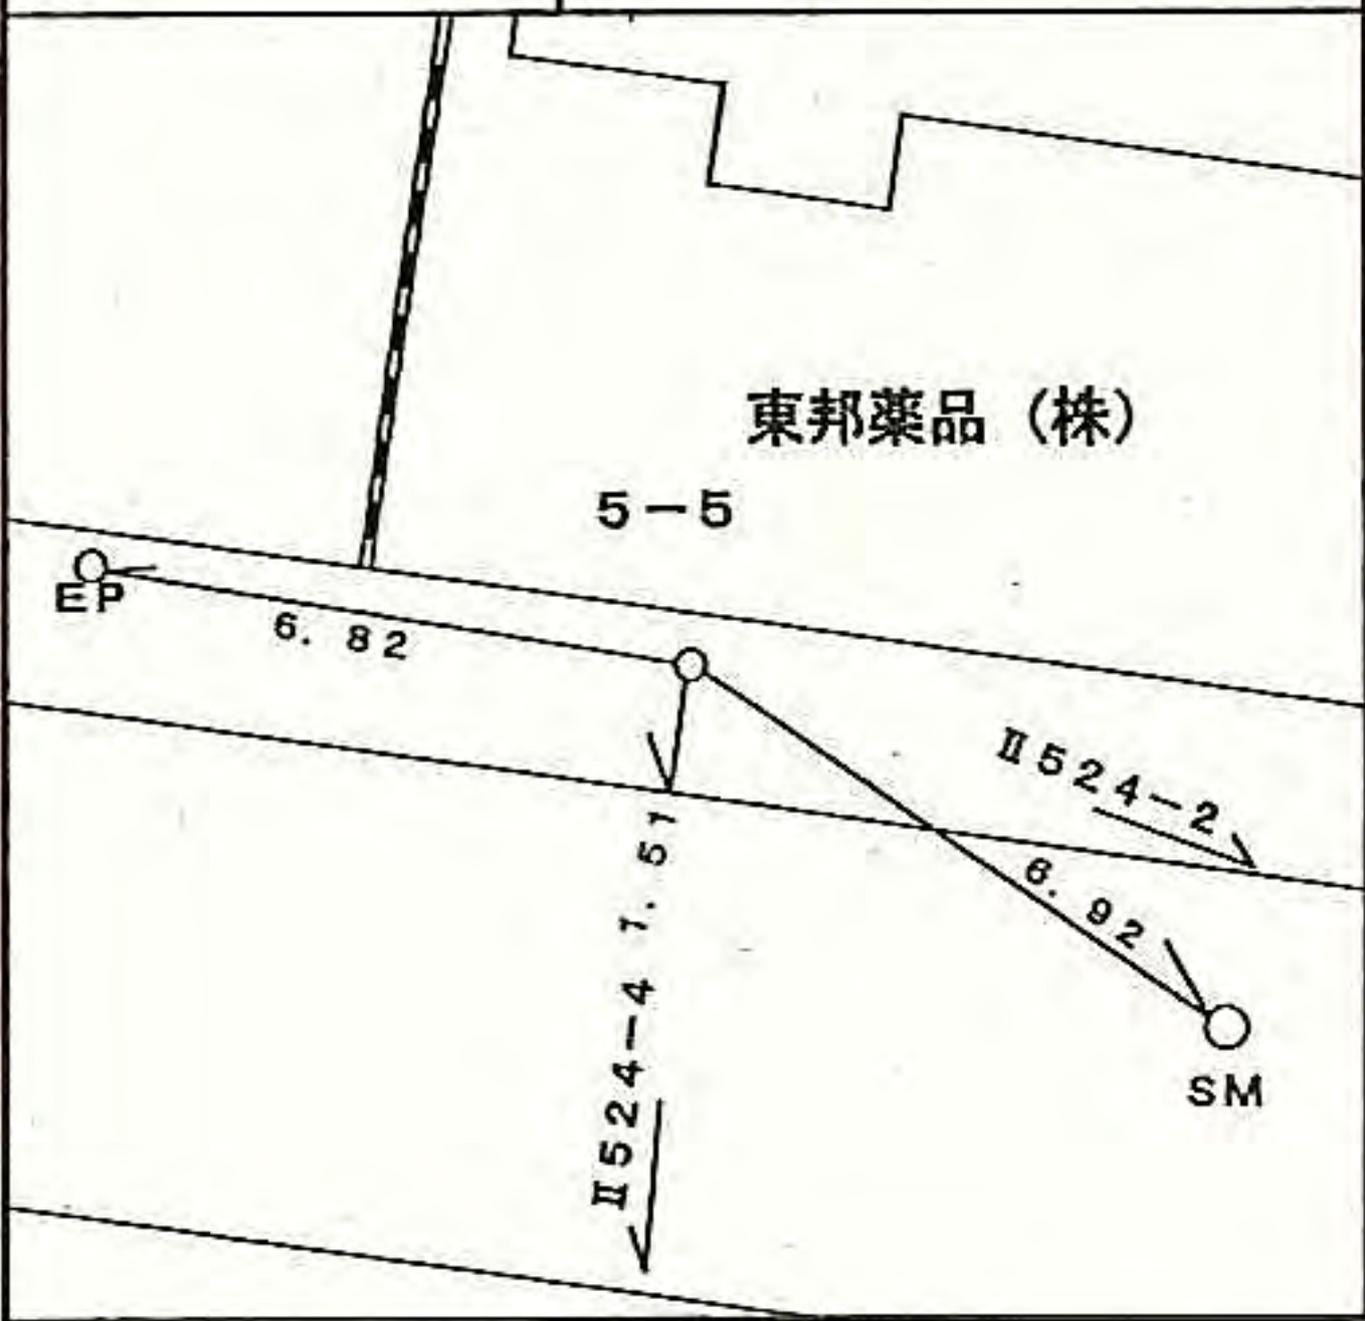

所在地

鶴見区馬場六―一―四二番地先

標識ノ種類

金属標。鋸。木杭

キザミ

点番号

5

線番号

II524

要 図

(有) 山王
ワッツ

11-42


2.74

3.30

SM

II524-6

II524-4

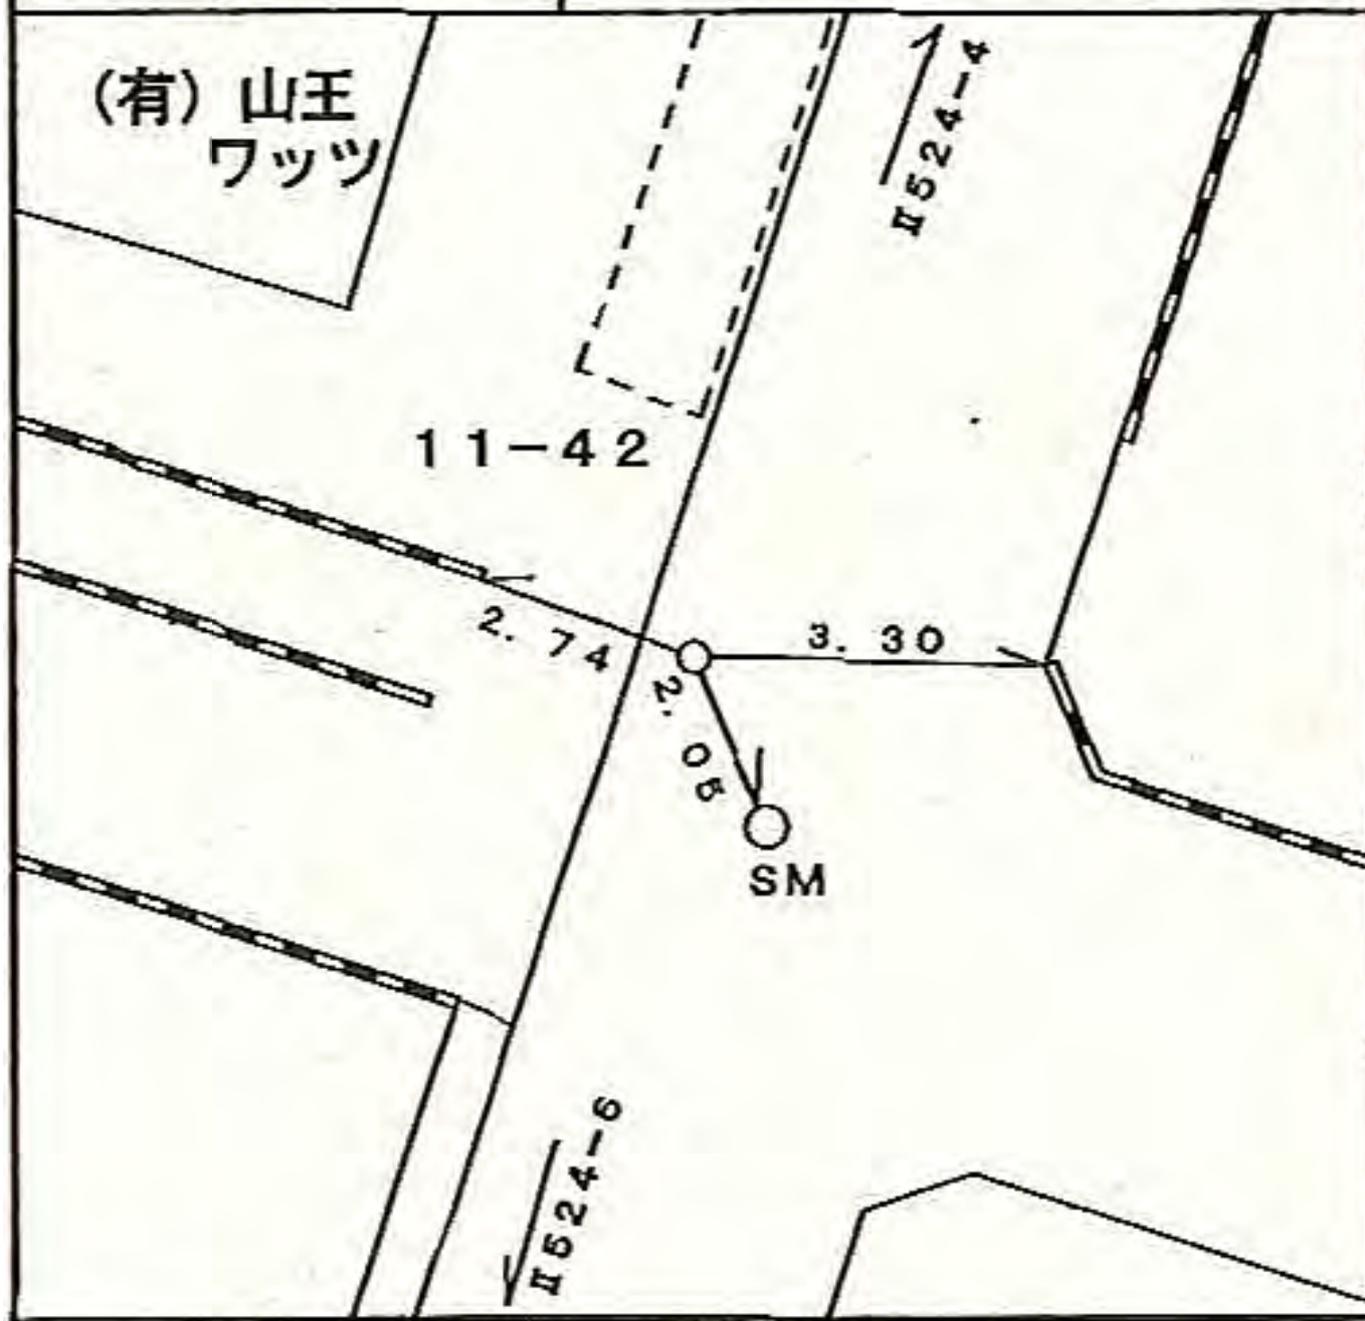

所在地

鶴見区馬場二一四一二四番地先



標識ノ種類

金属標。鋌。木杭

キザミ


点番号

6

線番号

II524


要 図

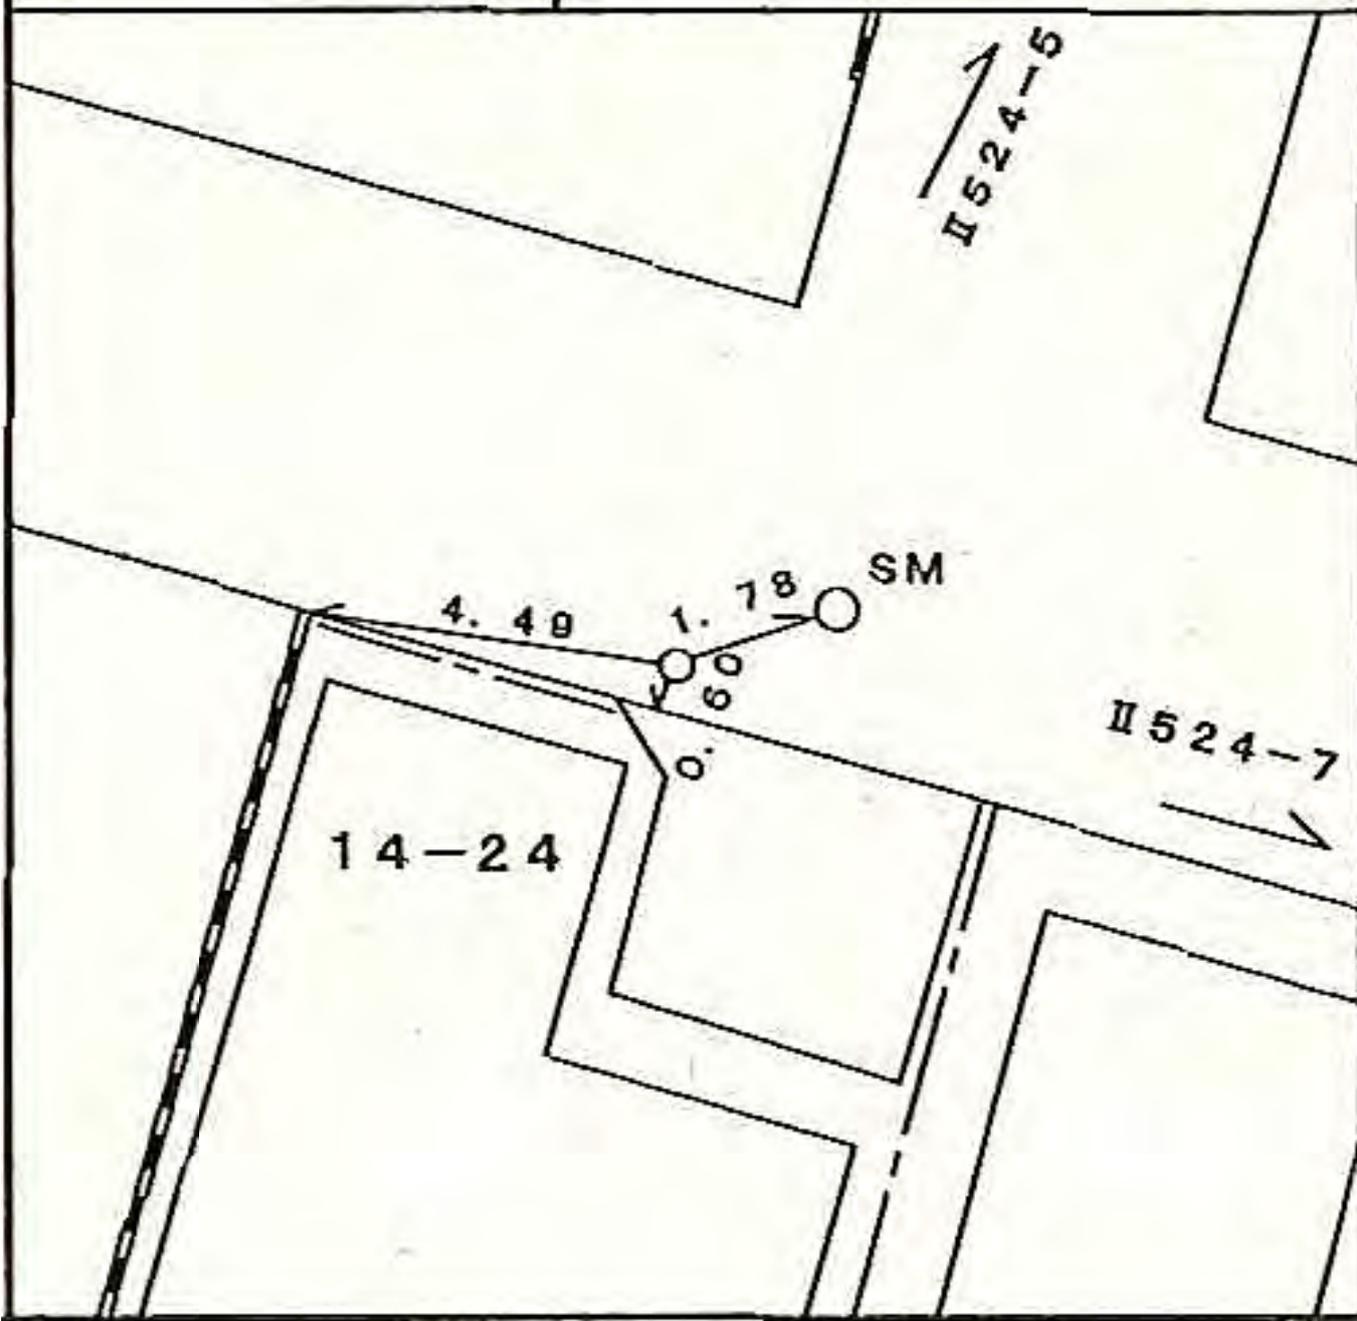

線番号	点番号	標識ノ種類	所在地
-----	-----	-------	-----

II 524	7	金属標 。鋸。木杭
--------	---	---

要 図	キザミ
-----	-----


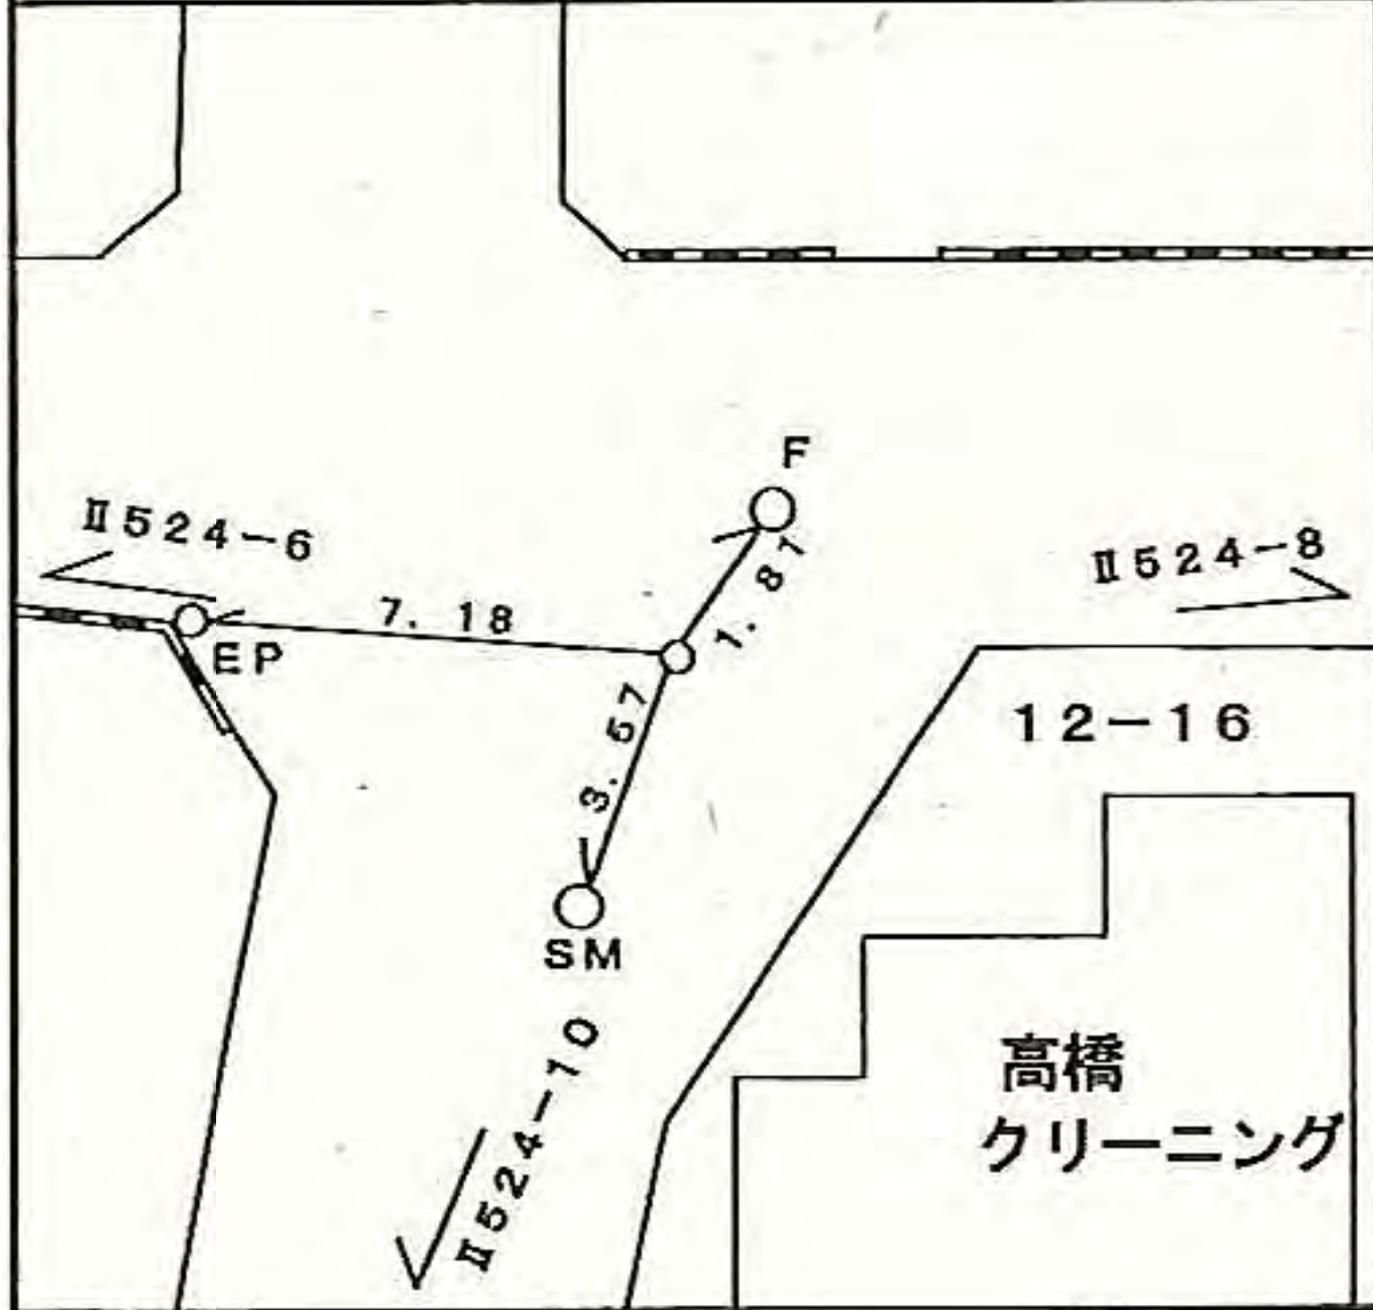


鶴見区馬場二一三二一六番地先 ✓

線番号	点番号	標識ノ種類	所在地
-----	-----	-------	-----

II 524	8	金属標 。鋳。木杭
--------	---	---


要 図	キザミ
-----	-----

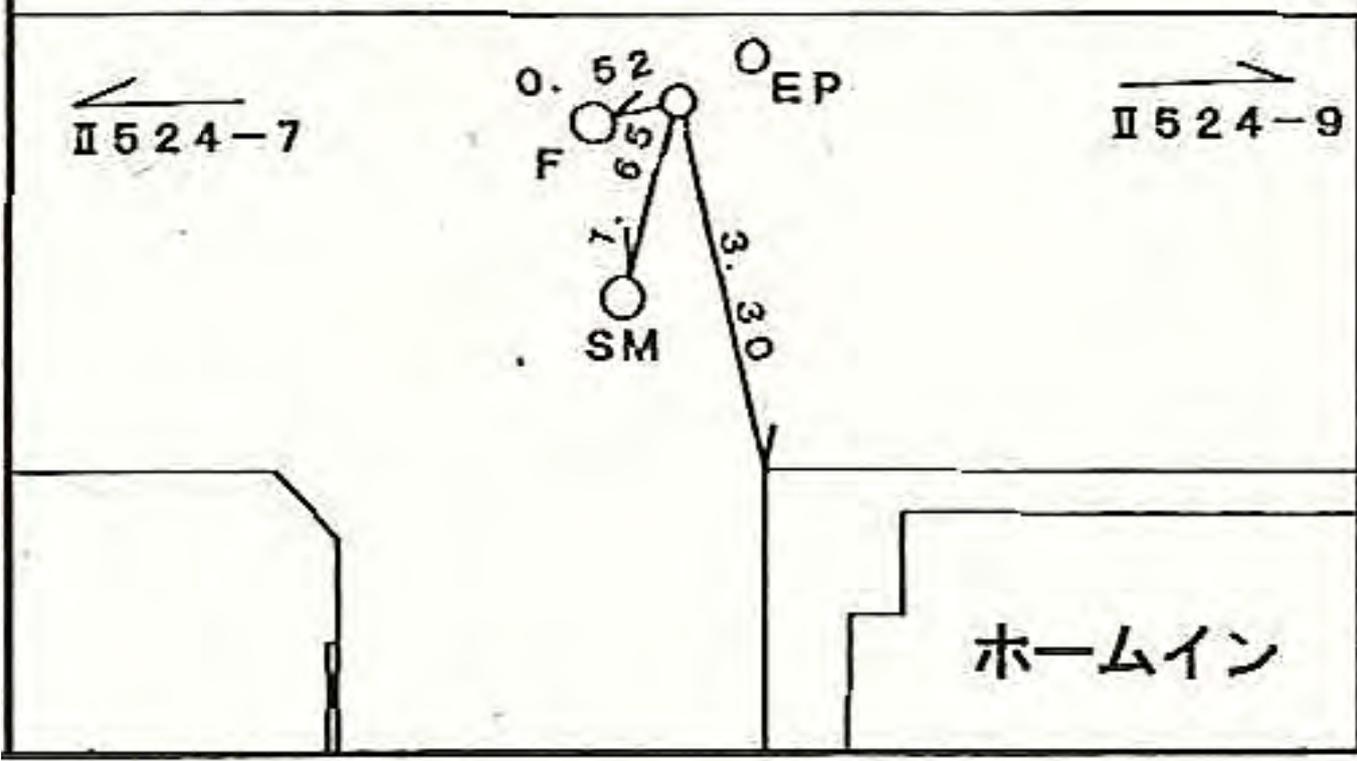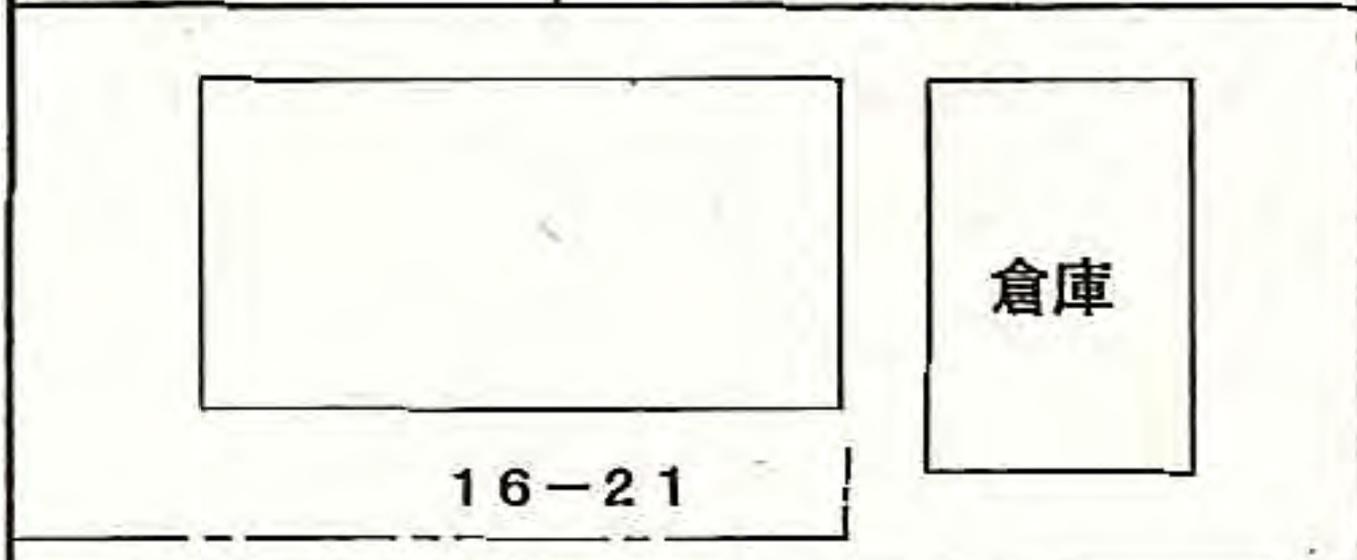

鶴見区馬場六―一六―二二番地先



線番号	点番号	標識ノ種類	所在地
II 524	9	<div style="border: 1px solid black; border-radius: 50%; padding: 2px; display: inline-block;">金属標</div> 。鋌。木杭	鶴見区馬場三―二九番地先
要 図		キザミ	

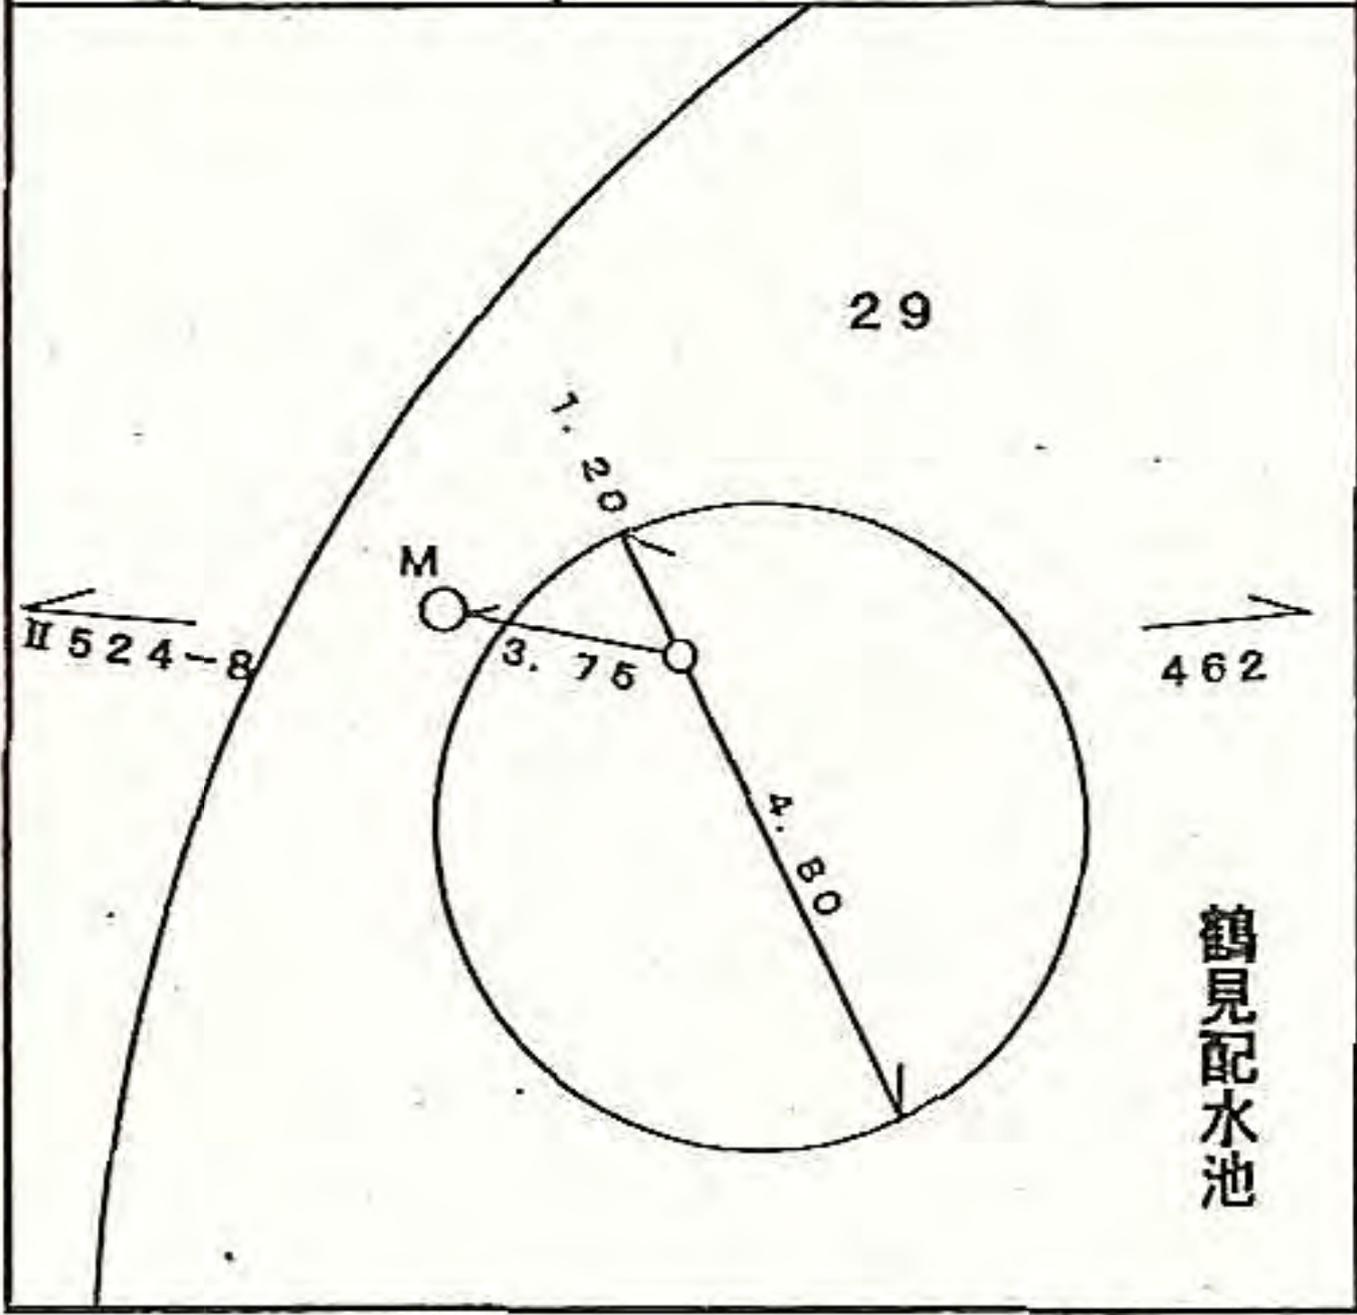

鶴見区馬場三―二九番地先 ✓

所在地

鶴見区馬場二一二番地先

標識ノ種類

金属標。鋸。木杭

キザミ


点番号

10

線番号

II524

要 図

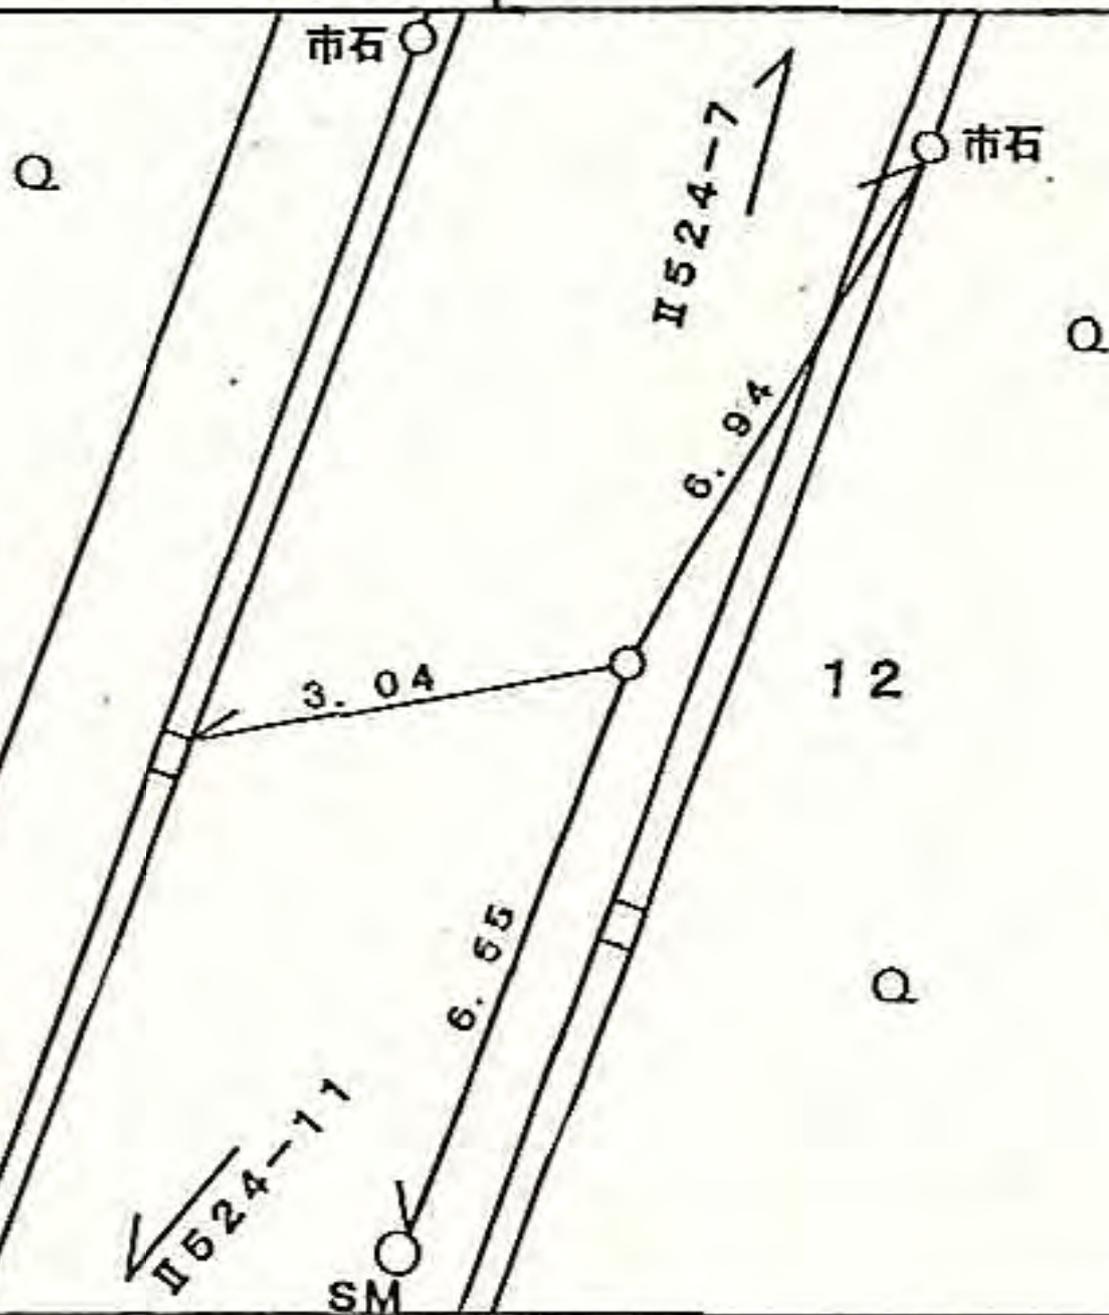

線番号	点番号	標識ノ種類	所在地
-----	-----	-------	-----

II 524	11	金属標 。鋸。木杭 キザミ
--------	----	--

要 図

鶴見区馬場二一四一八番地先 ✓

