

所在地

緑区鴨居七丁目一八七四番地先

標識ノ種類

金属標。鋏。木杭

キザミ

線番号


点番号

II 527

I

要

図

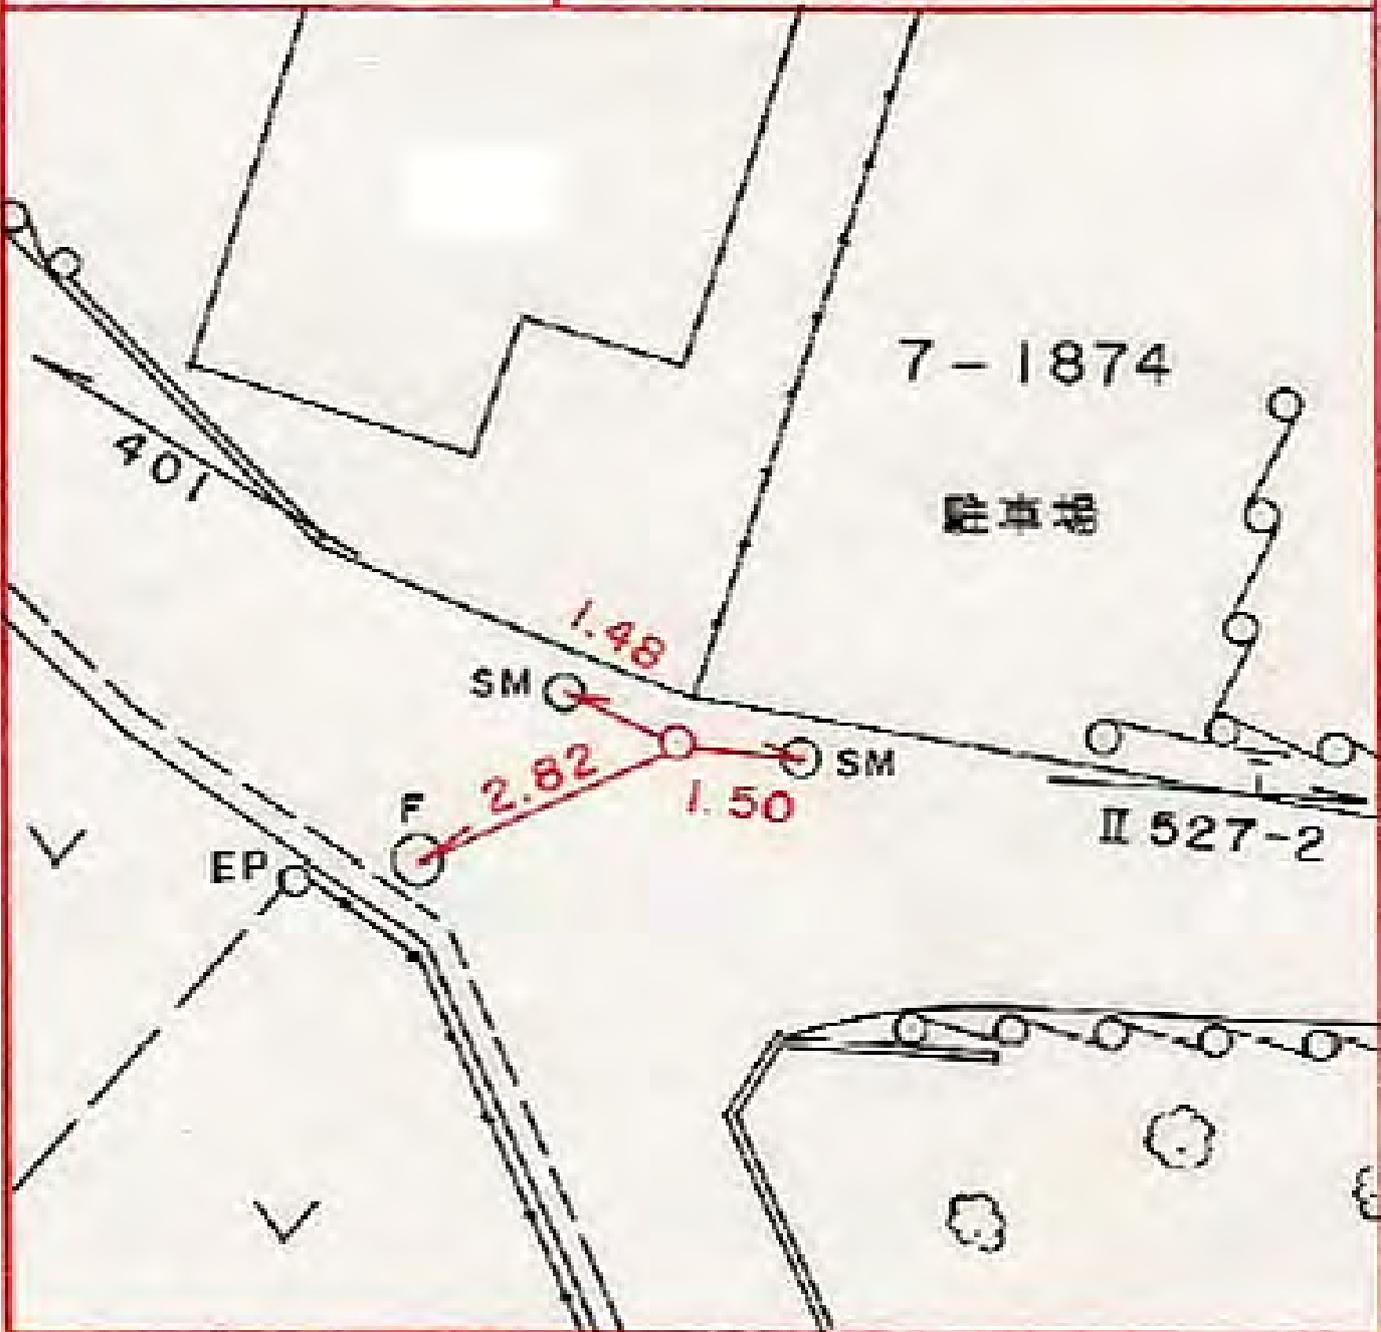

所在地

緑区鴨居七丁目一八七五番地先

標識ノ種類

金属標。鋏。木杭

キザミ


線番号

II 527

点番号

2

要 図

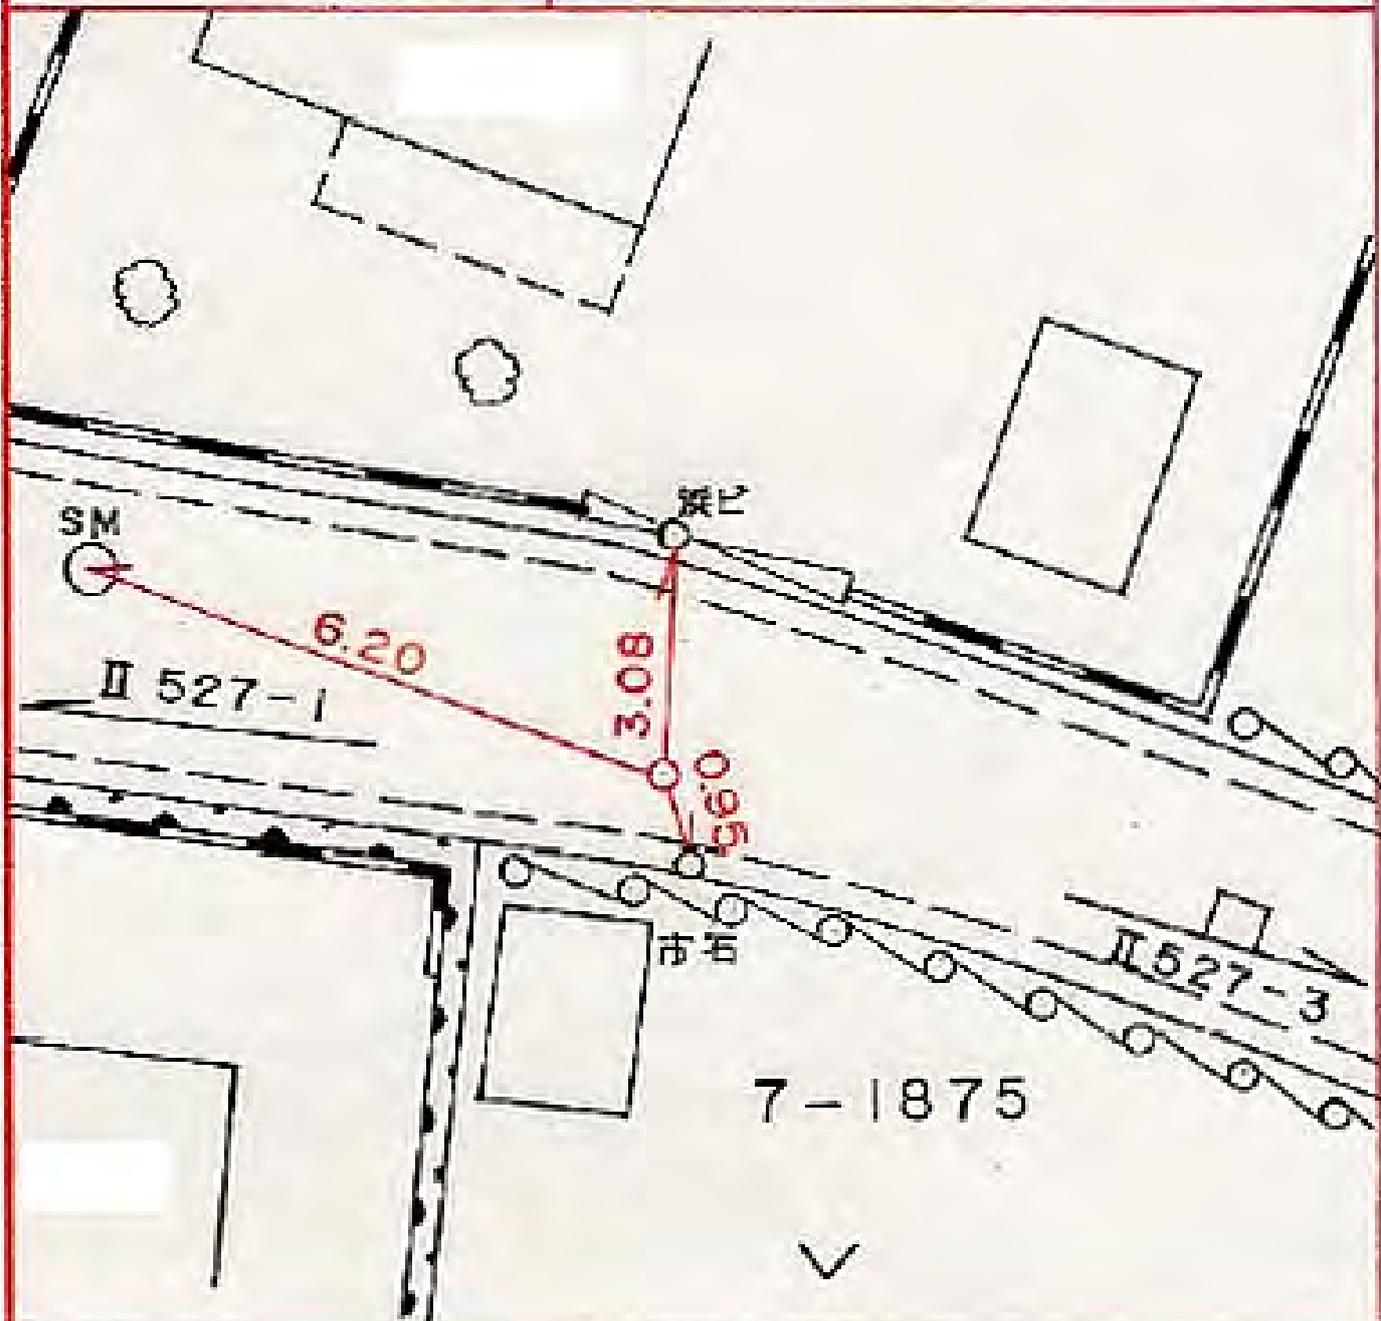

所在地

緑区鴨居七丁目一八七五―一番地先

標識ノ種類

金属標。鋌。木杭

キザミ


点番号

3

線番号

Ⅱ527

要 図

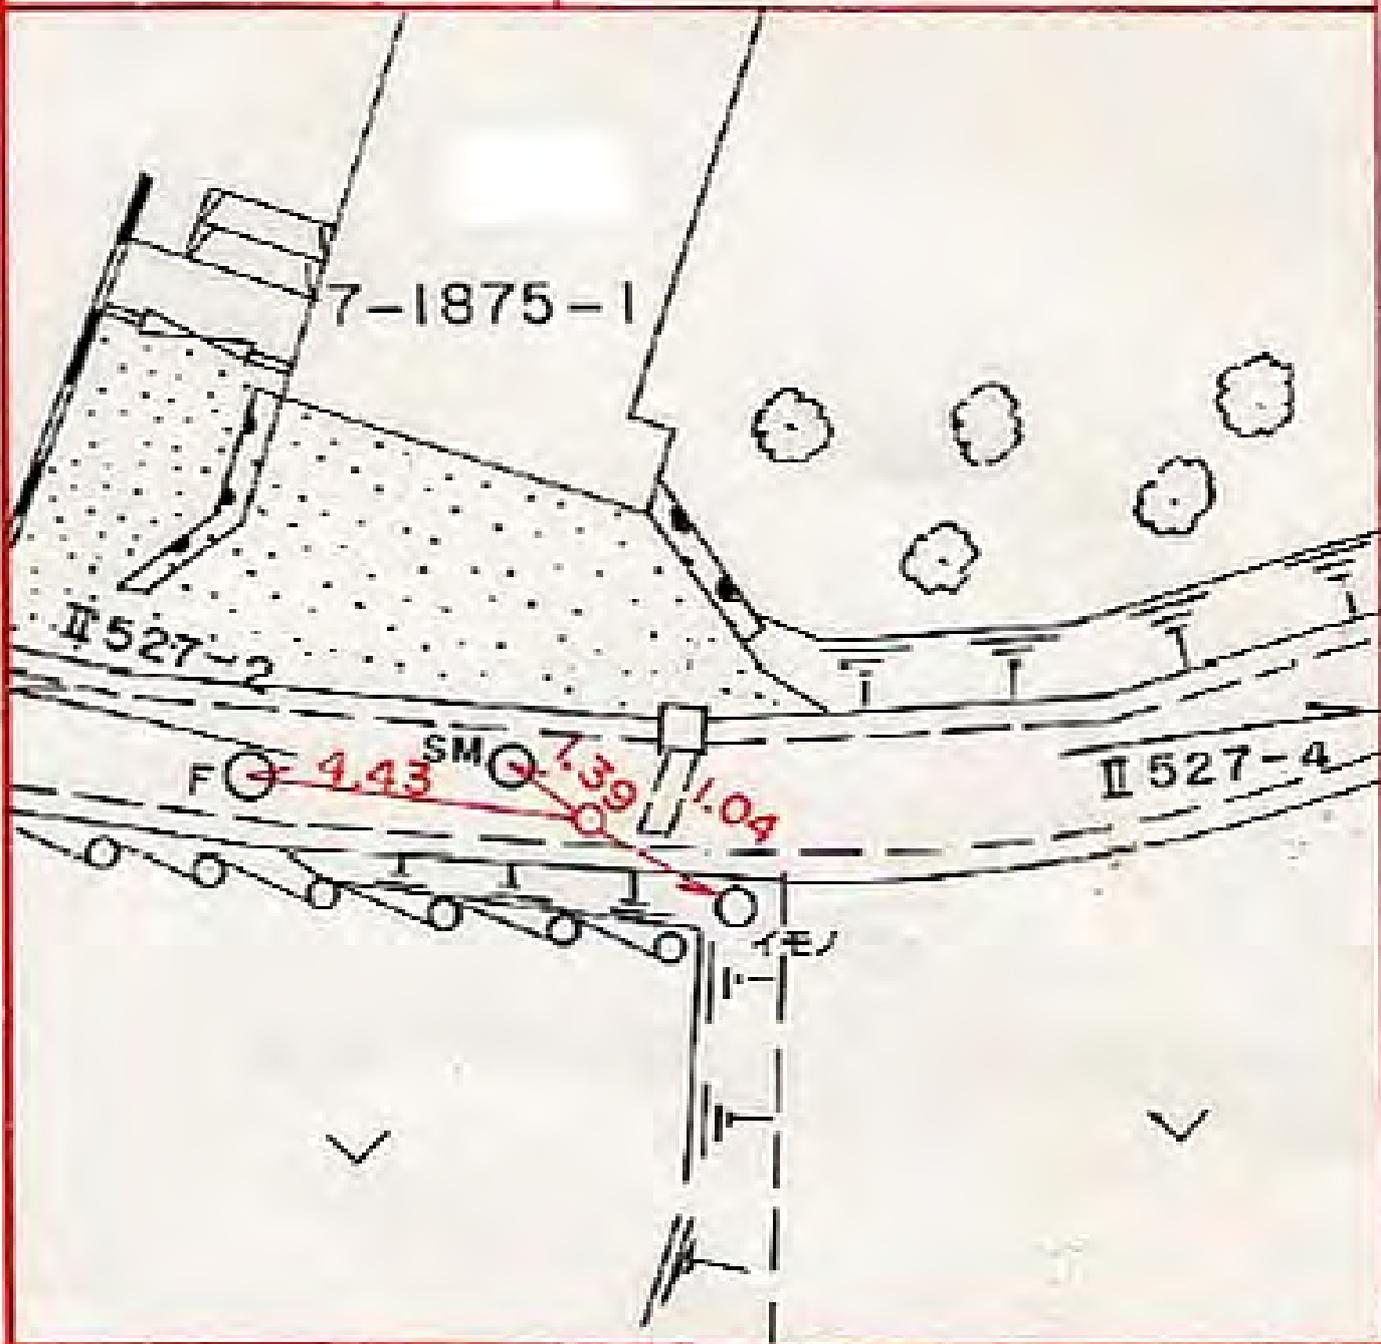

所在地

緑区鴨居七丁目一八八五―一番地先

標識ノ種類

金属標。鋌。木杭

キザミ

線番号

点番号

II 527

4

要

図

(有)高田工務店

II 527-5

EP

7.45

II 527-3

SM

7.51

F


EP

6.77

SM

(株)増岡組

7-1885-1

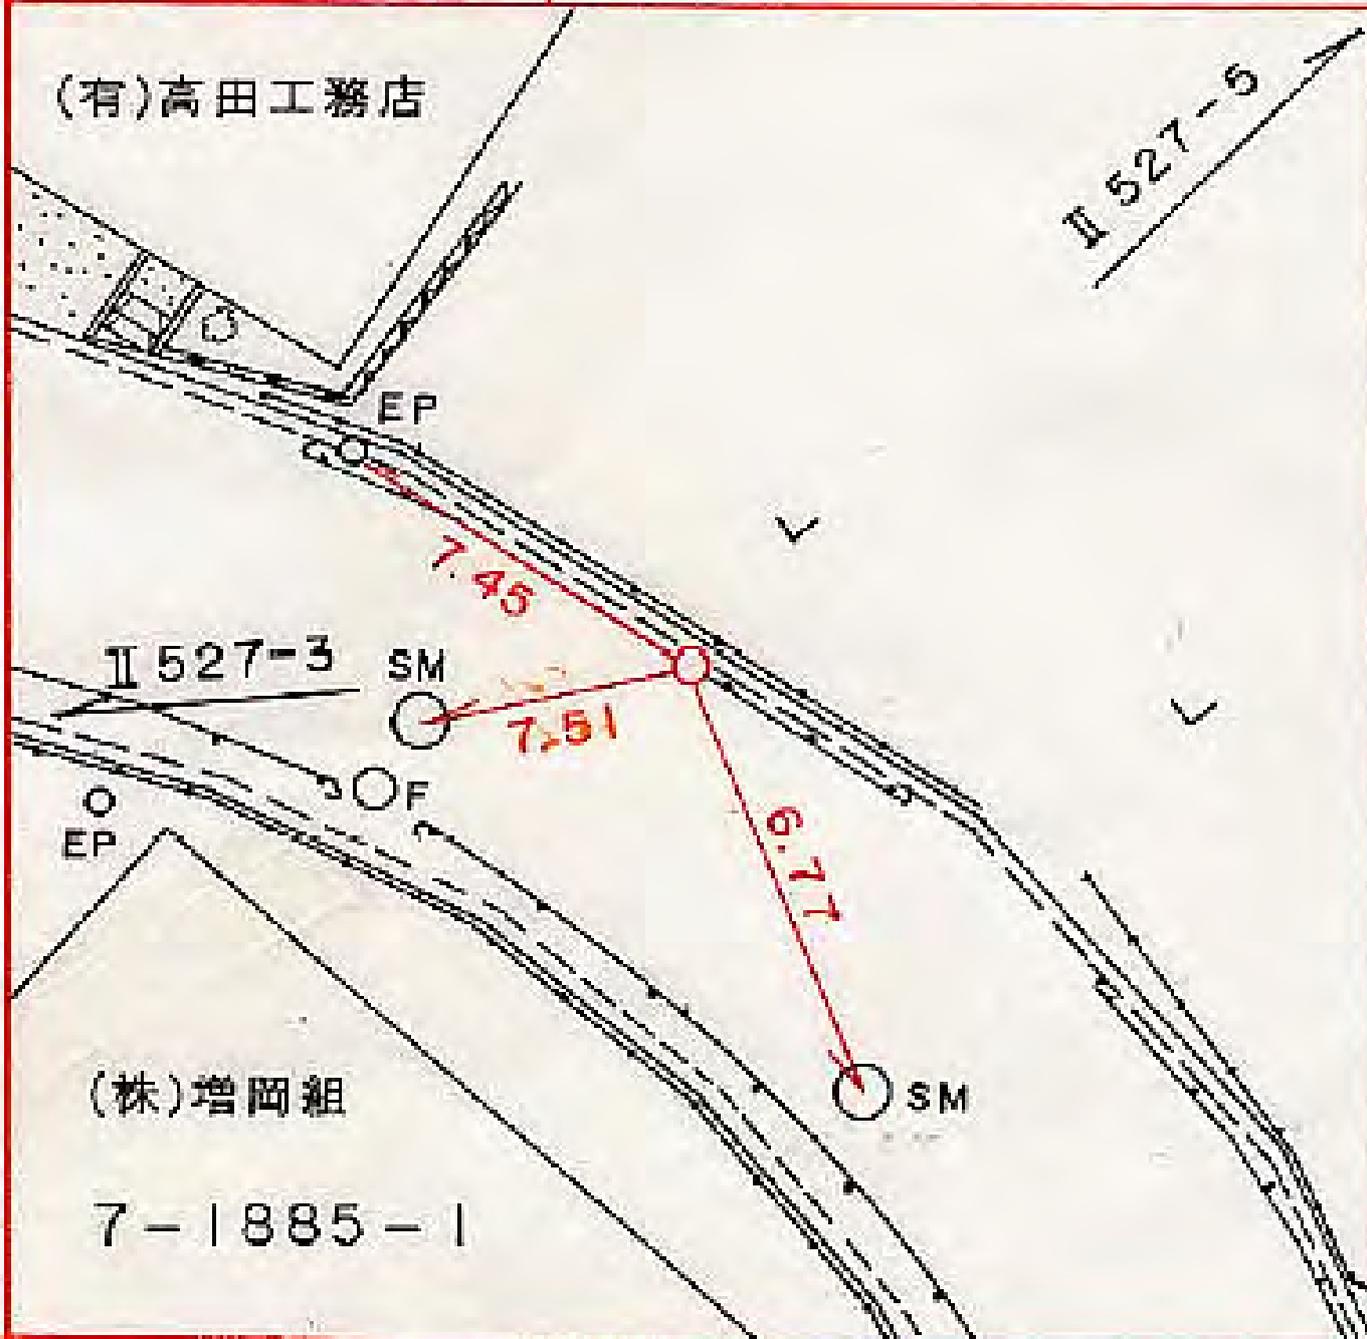

所在地

緑区鴨居七丁目一八九七一二番地先

標識ノ種類

金属標。鋏。木杭

キザミ


線番号

II 527

点番号

5

要

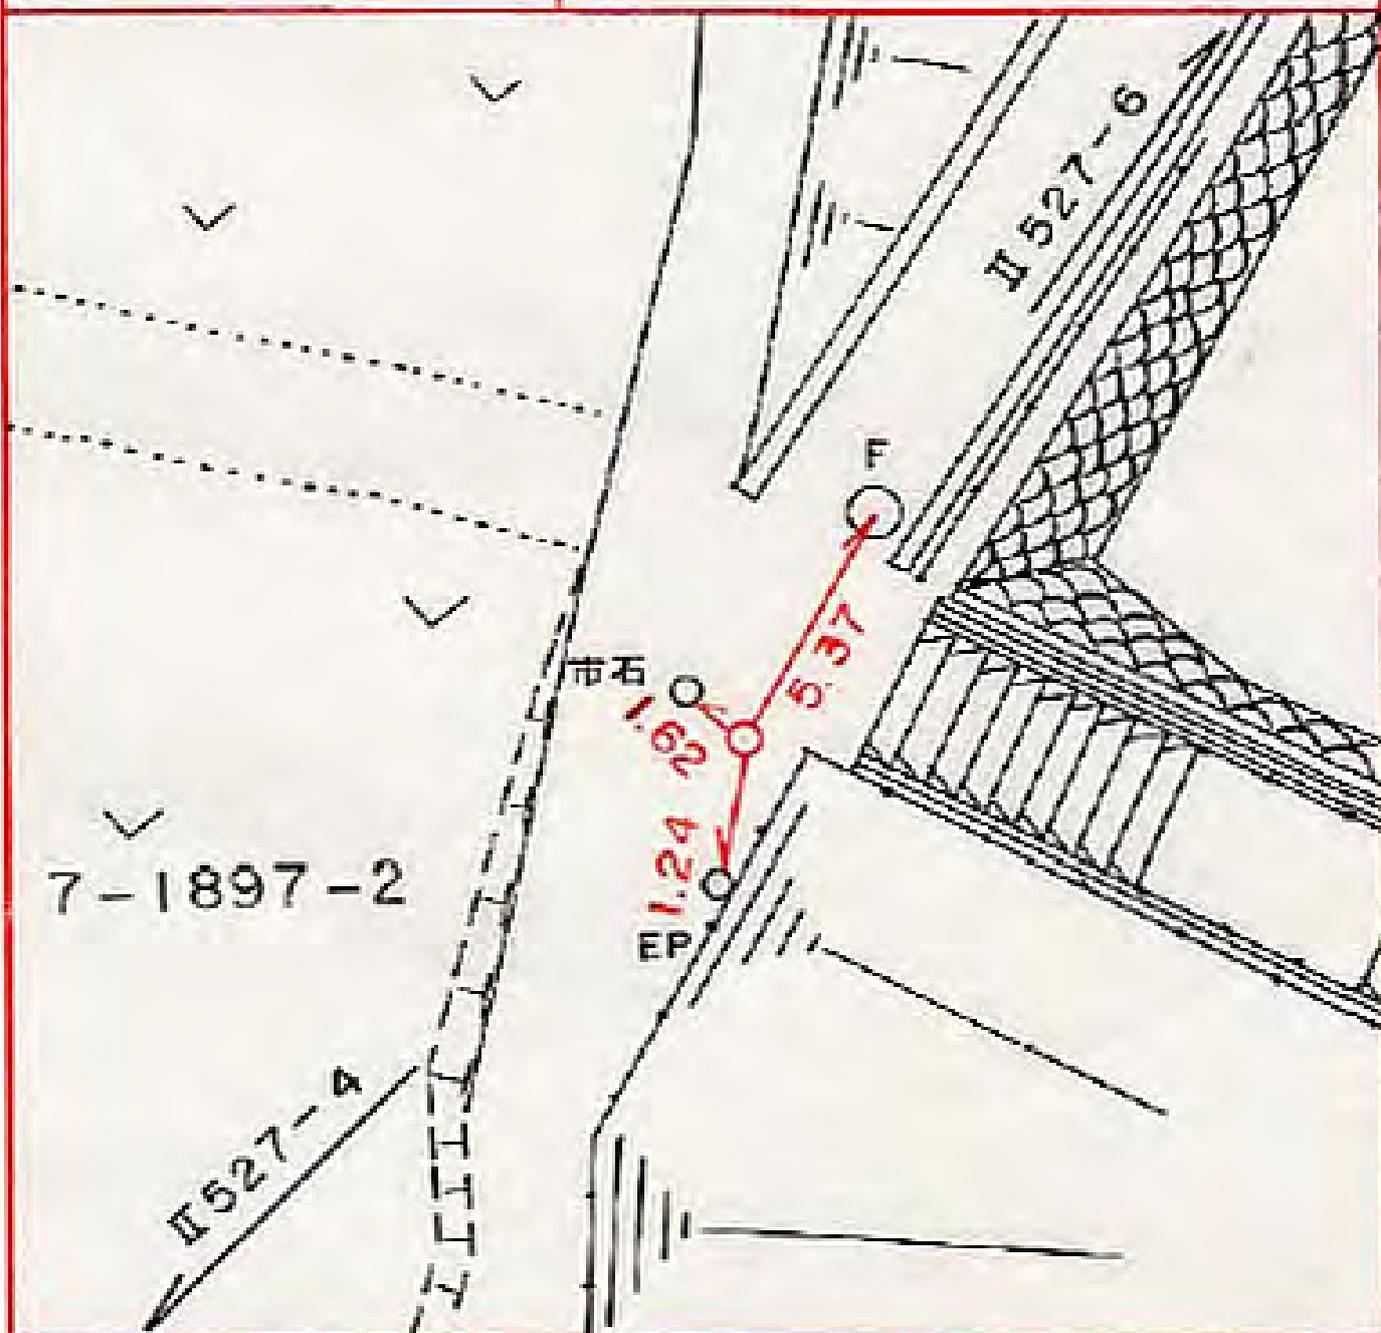

所在地

緑区竹山一丁目七一九先

標識ノ種類

金属標。鋦。木杭

キザミ

線番号


点番号

II 527

6

要

図

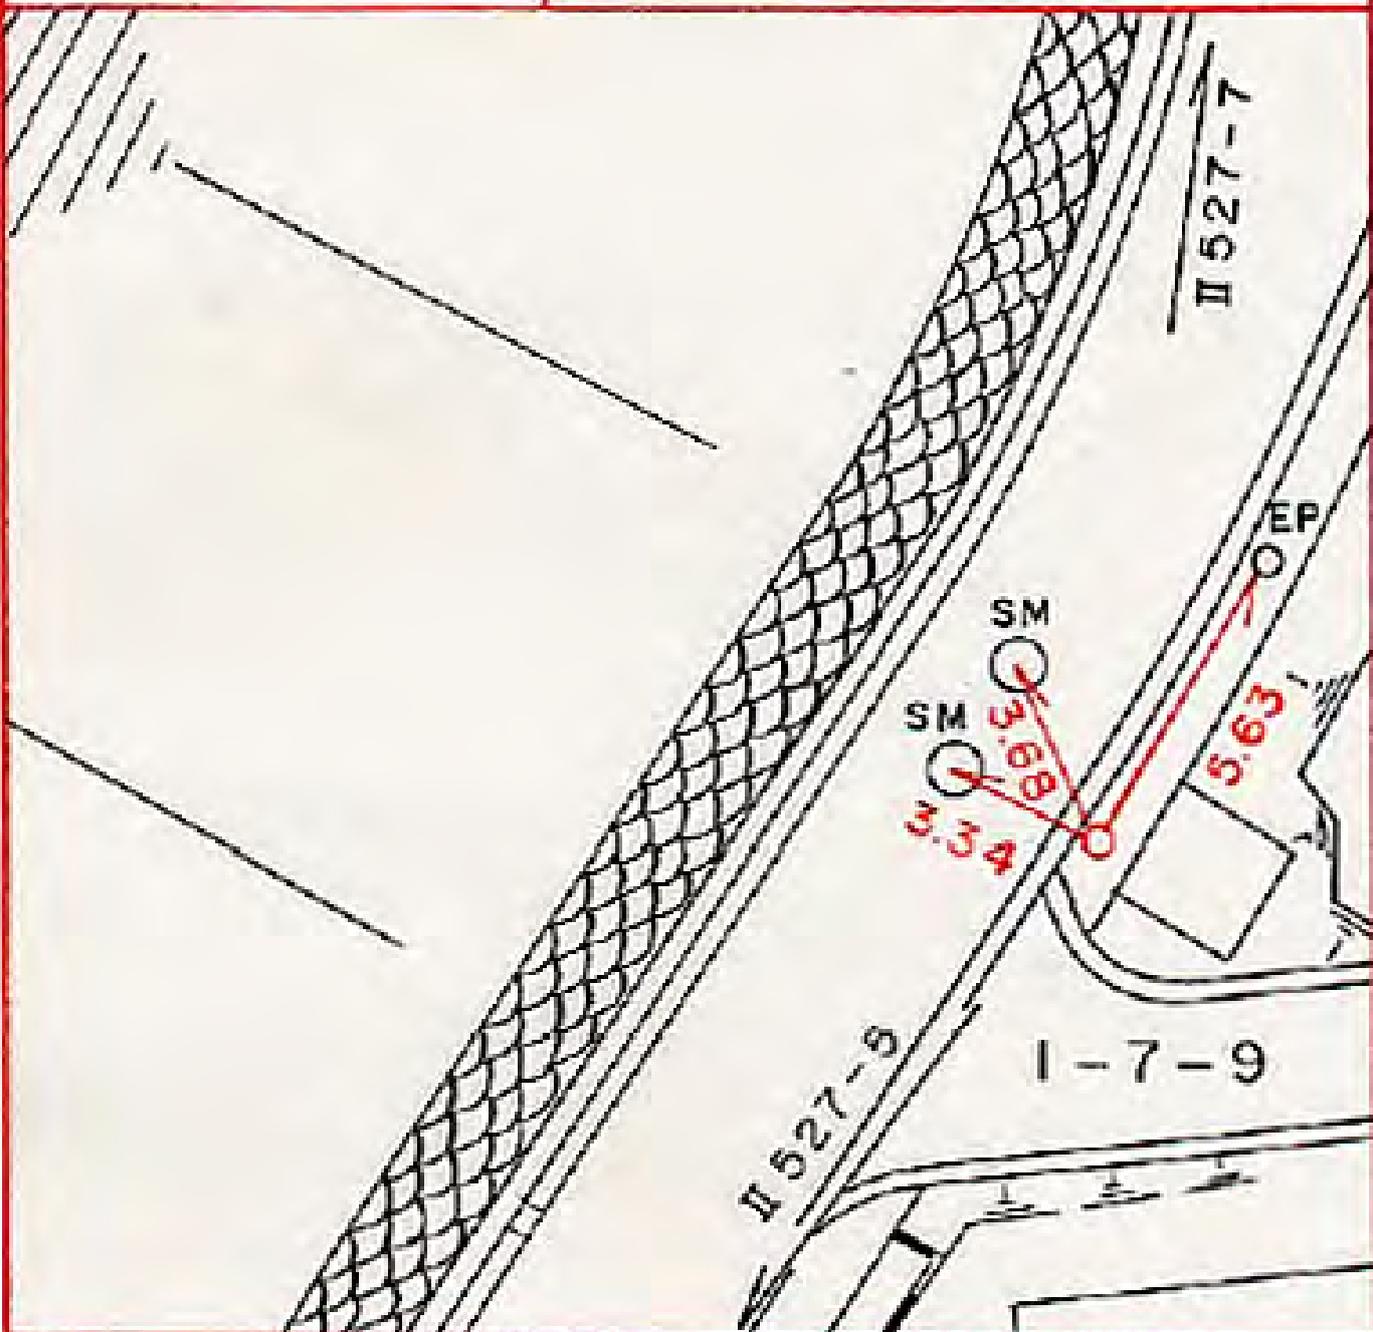

所在地

緑区竹山一丁目七-二先

標識ノ種類

金属標。鋏。木杭

点番号

7


線番号

II 527

要



キザミ

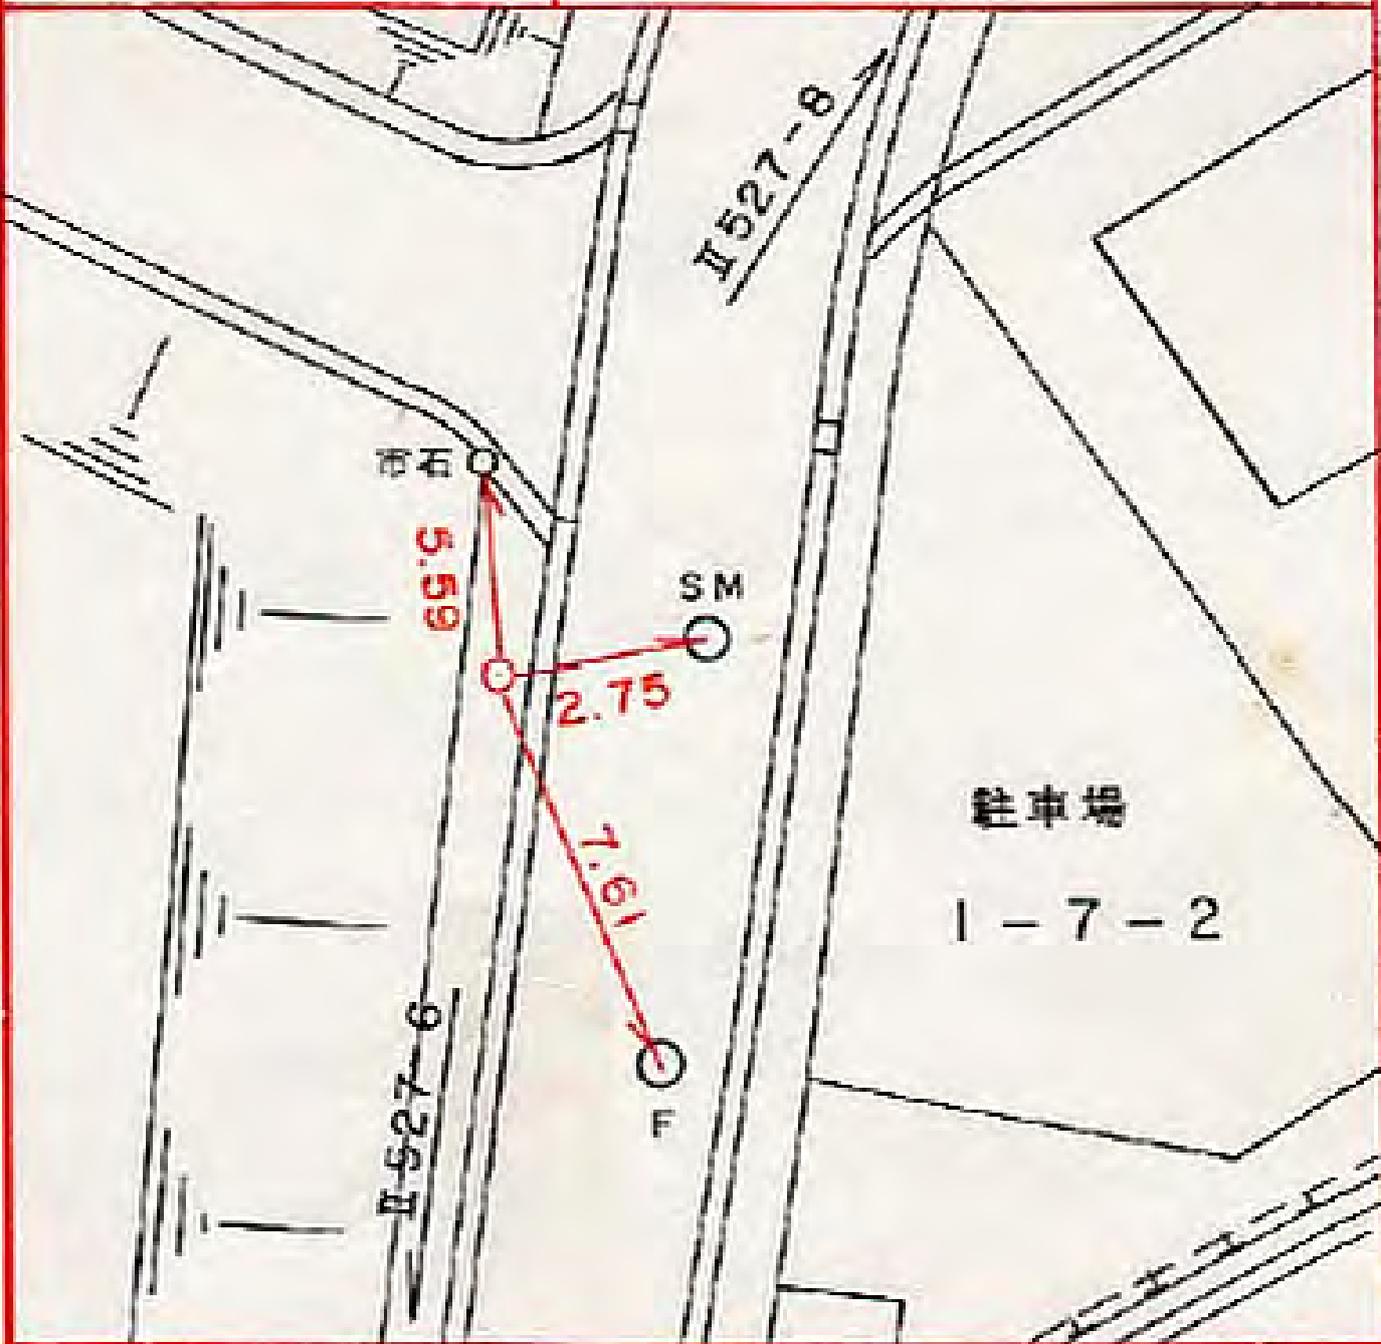

所在地

緑区竹山一丁目五―一先

標識ノ種類

金属標。鋏。木杭

キザミ

点番号

8

線番号

II 527

要 図



所在地

緑区竹山一丁目六―五先

標識ノ種類

金属標。鋌。木杭

キザミ


点番号

9

線番号

Ⅱ 527

要 図

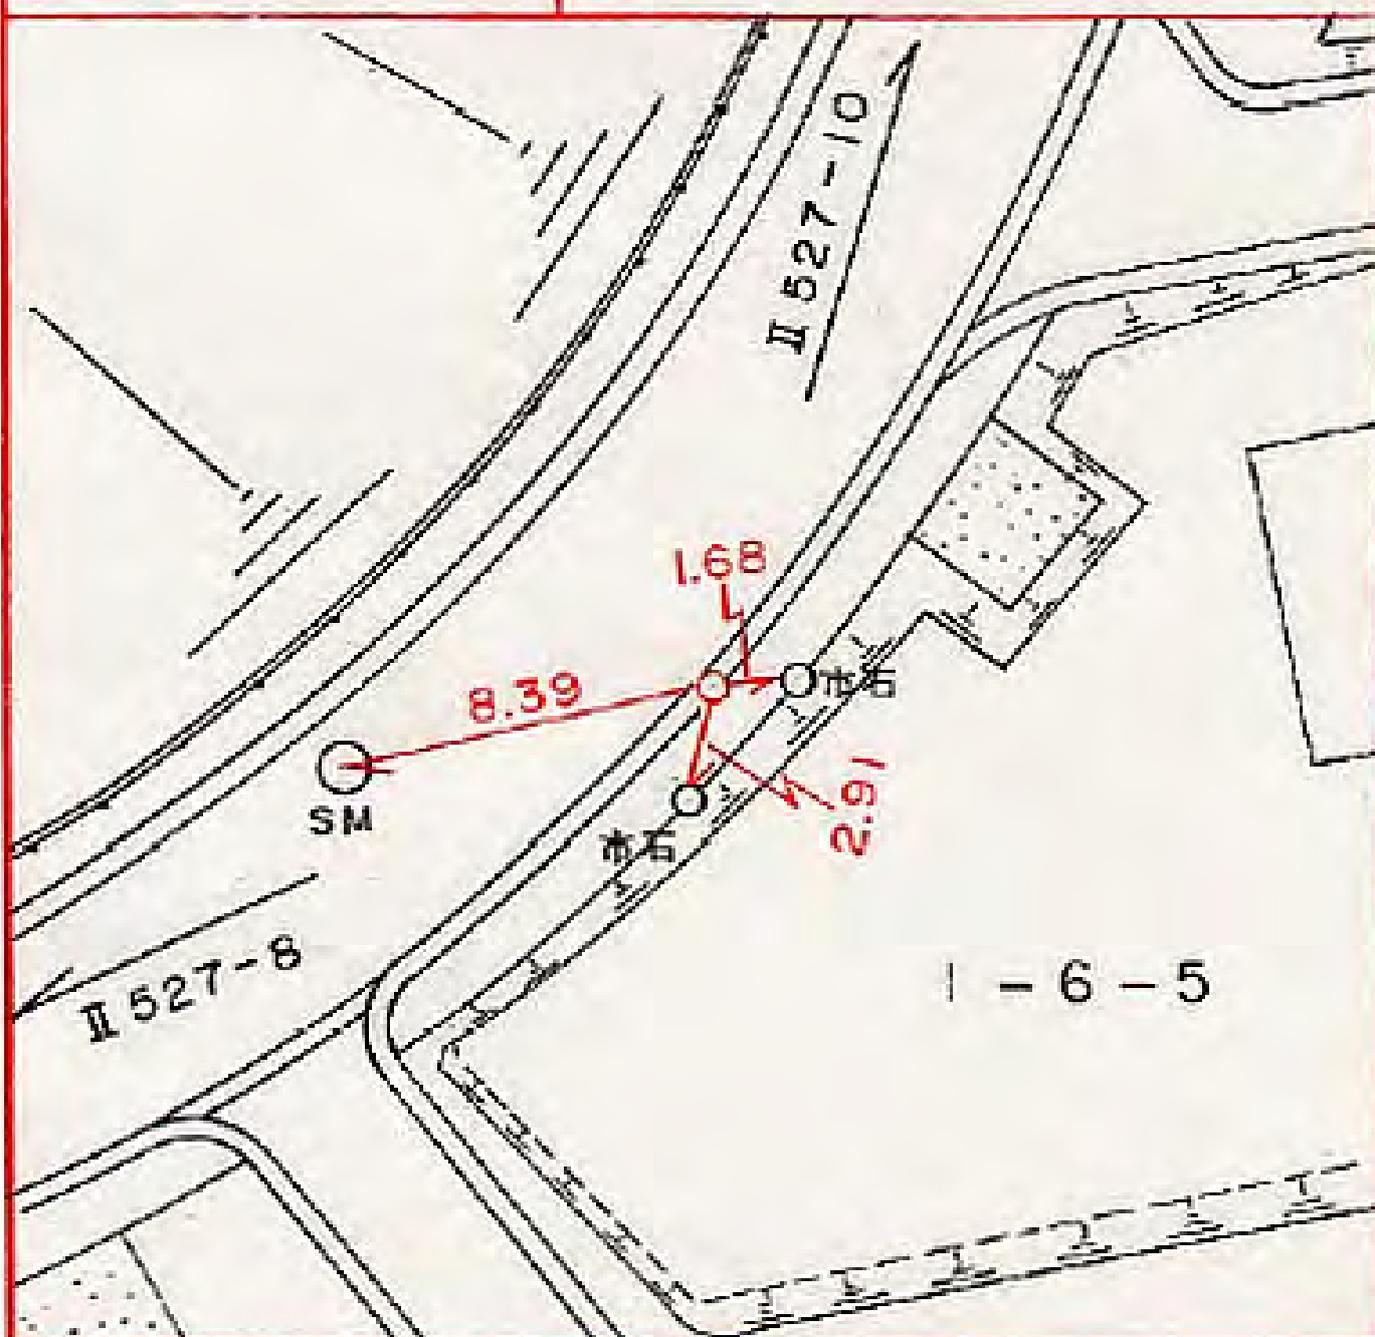

所在地

緑区竹山一丁目三一六先

標識ノ種類

金属標。鋏。木杭

キザミ


線番号

II 527

点番号

11

要 図

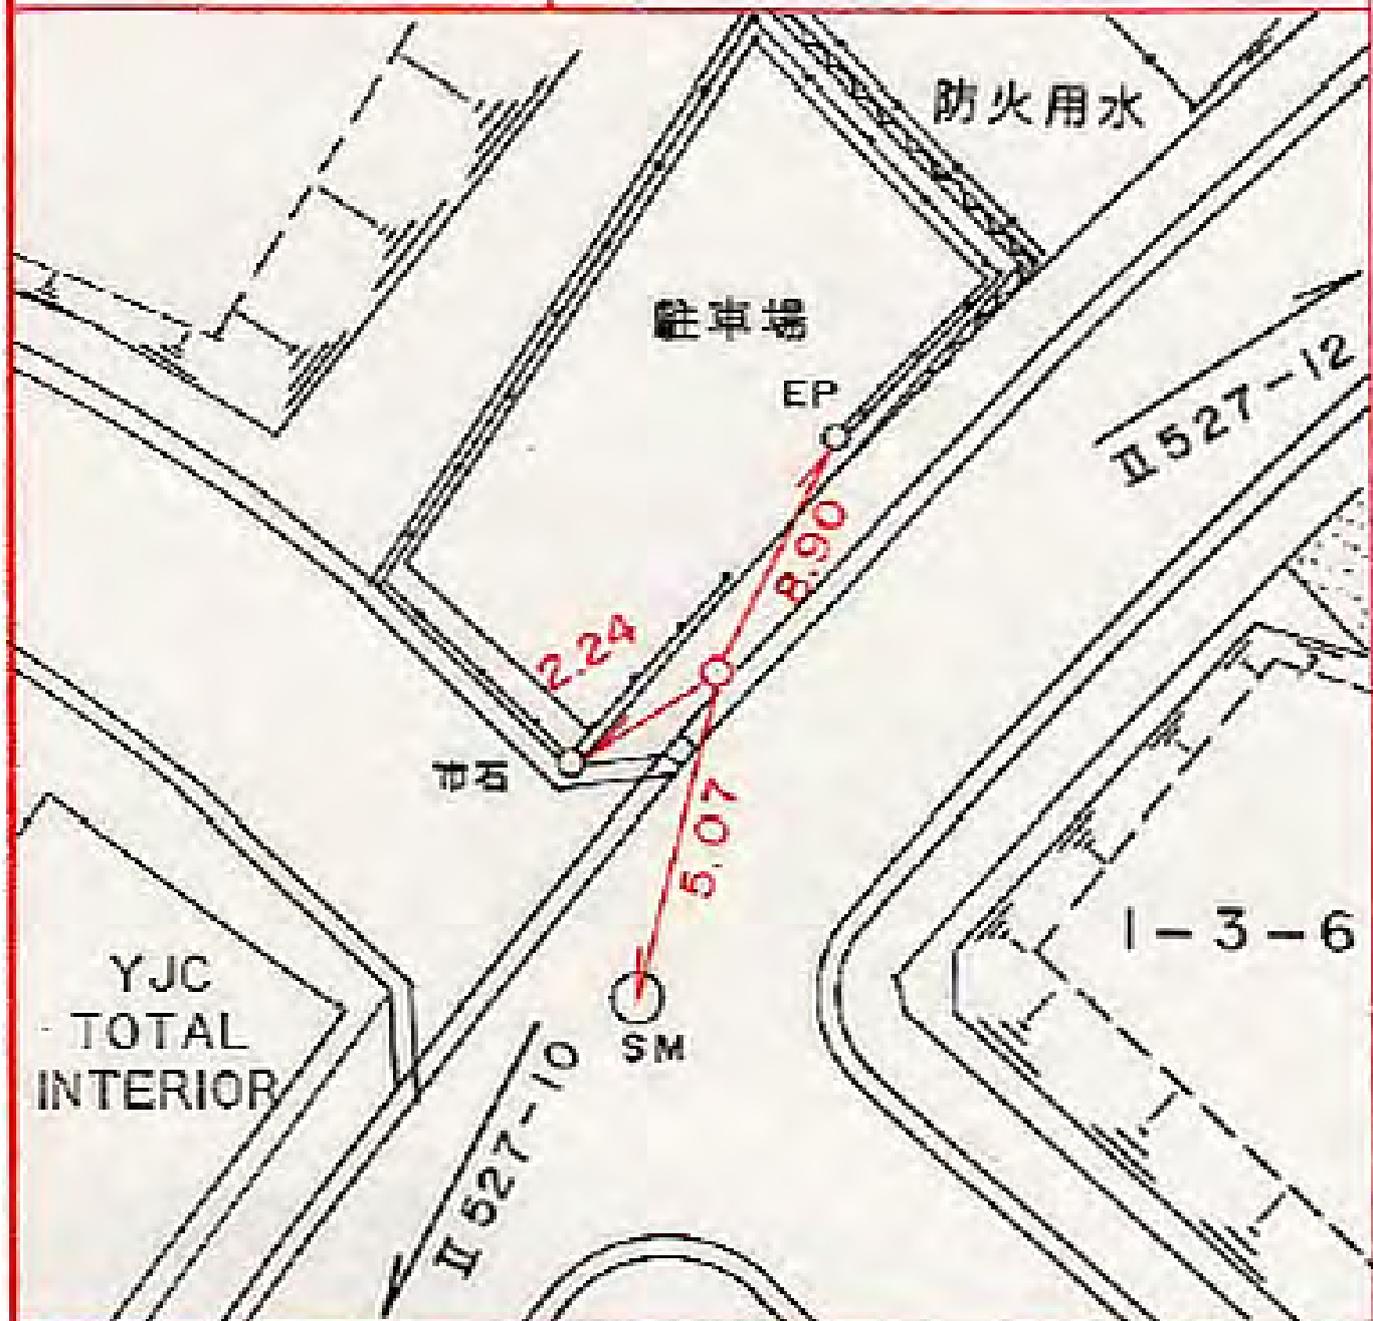

所在地

緑区竹山一丁目三一先

標識ノ種類

金属標。鋏。木杭

キザミ


線番号

Ⅱ527

点番号

12

要 図

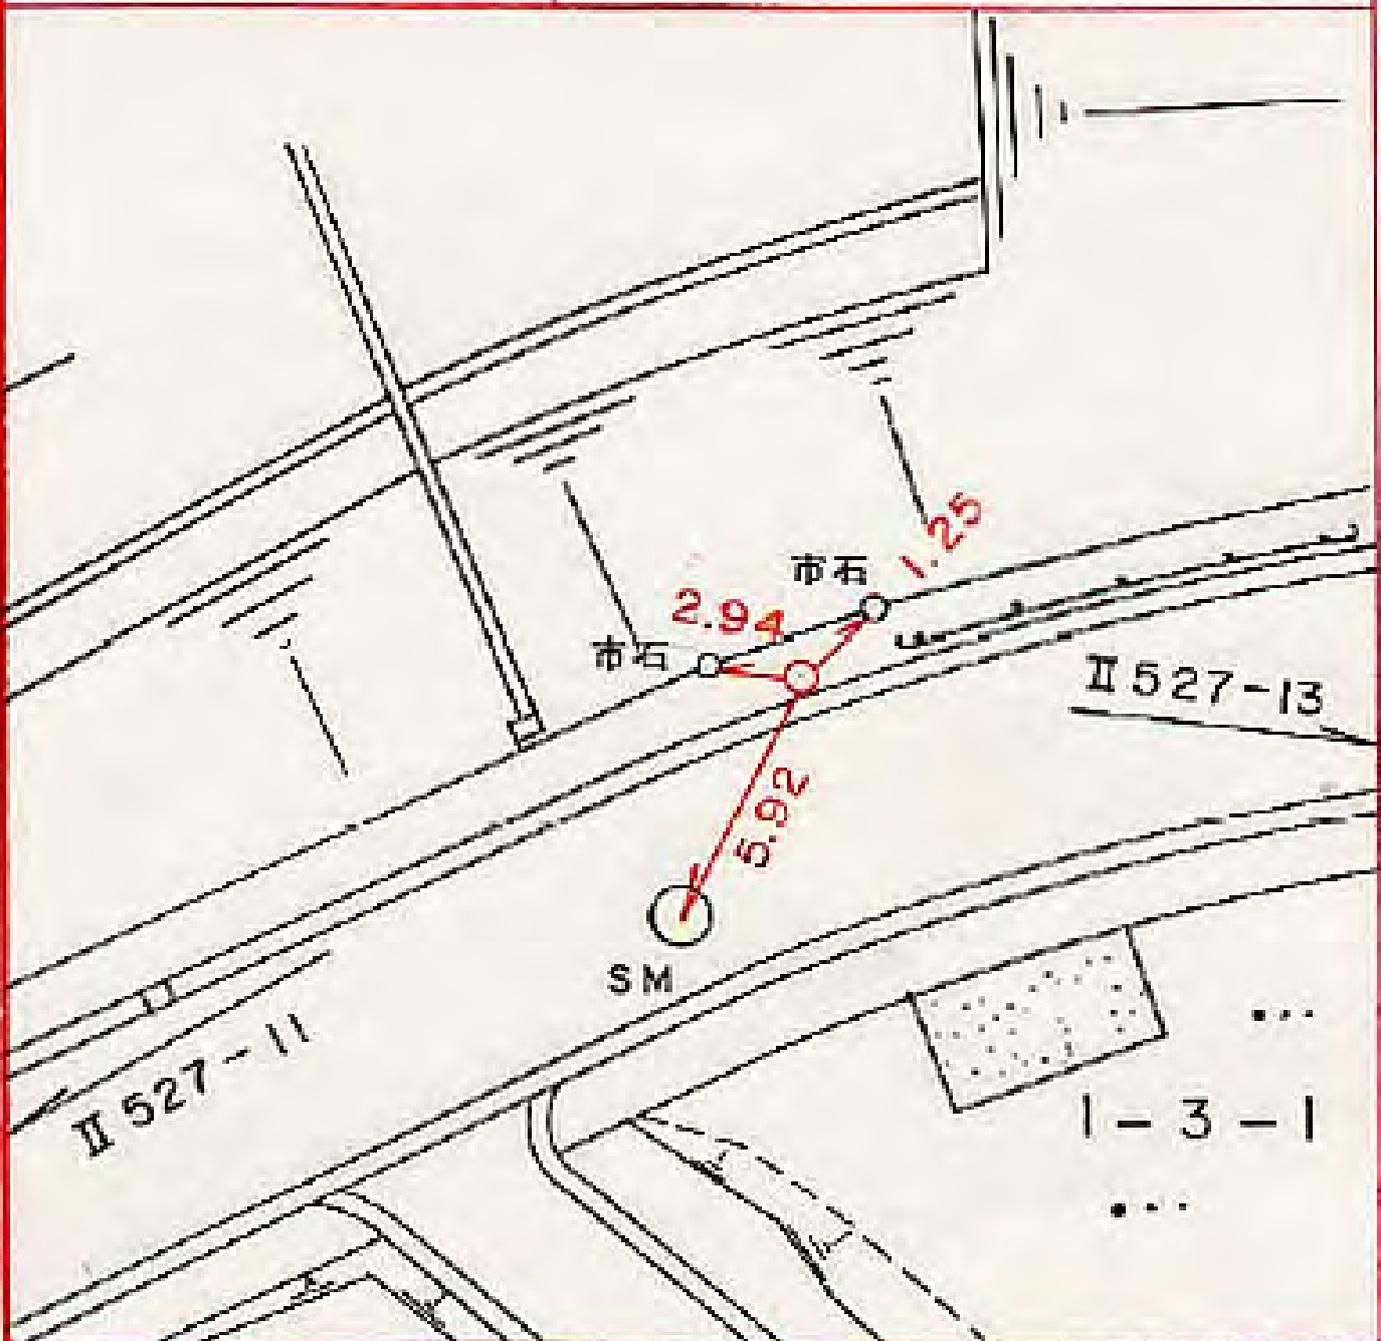

所在地

緑区竹山一丁目二一九先

標識ノ種類

金属標。鋌。木杭

キザミ

点番号

13

線番号

II 527

要 図

1-2-9

II 527-12

II 527-14

市石


市石

2.69

2.46

7.92

SV

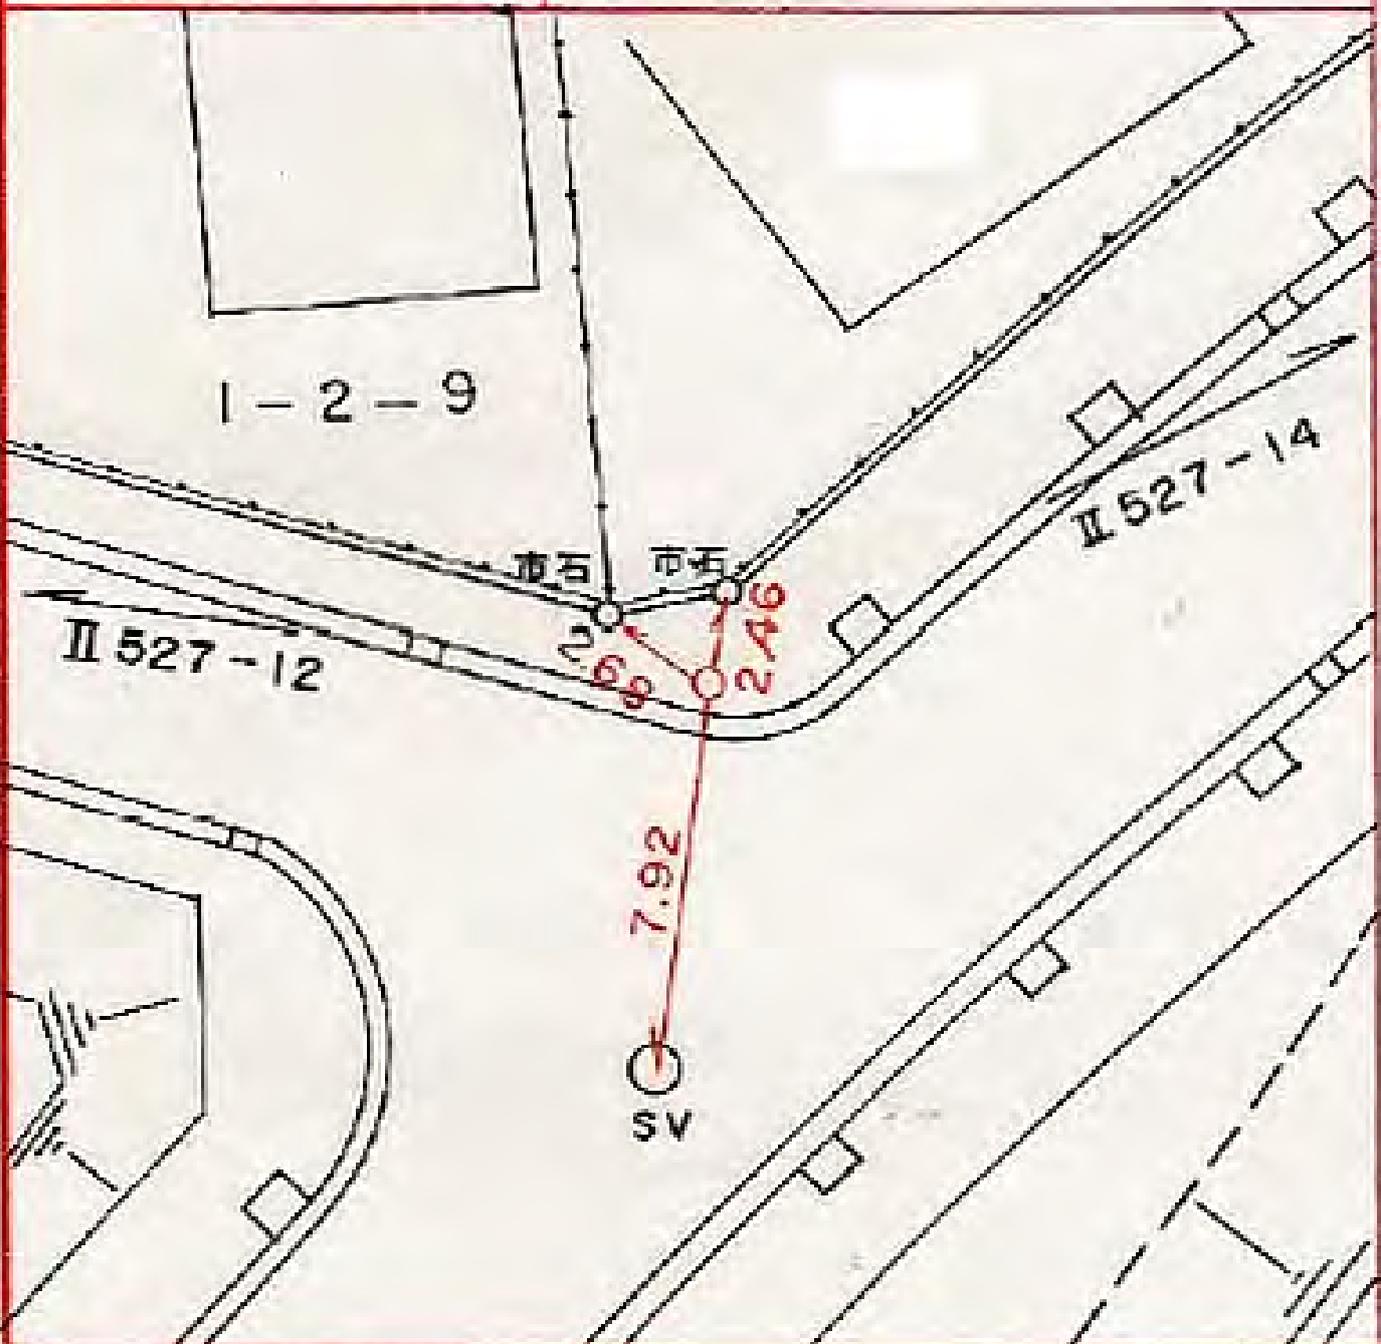

所在地

緑区鴨居町二四九〇番地先

標識ノ種類

金属標。鋏。木杭

キザミ


点番号

14

線番号

II 527

要 図

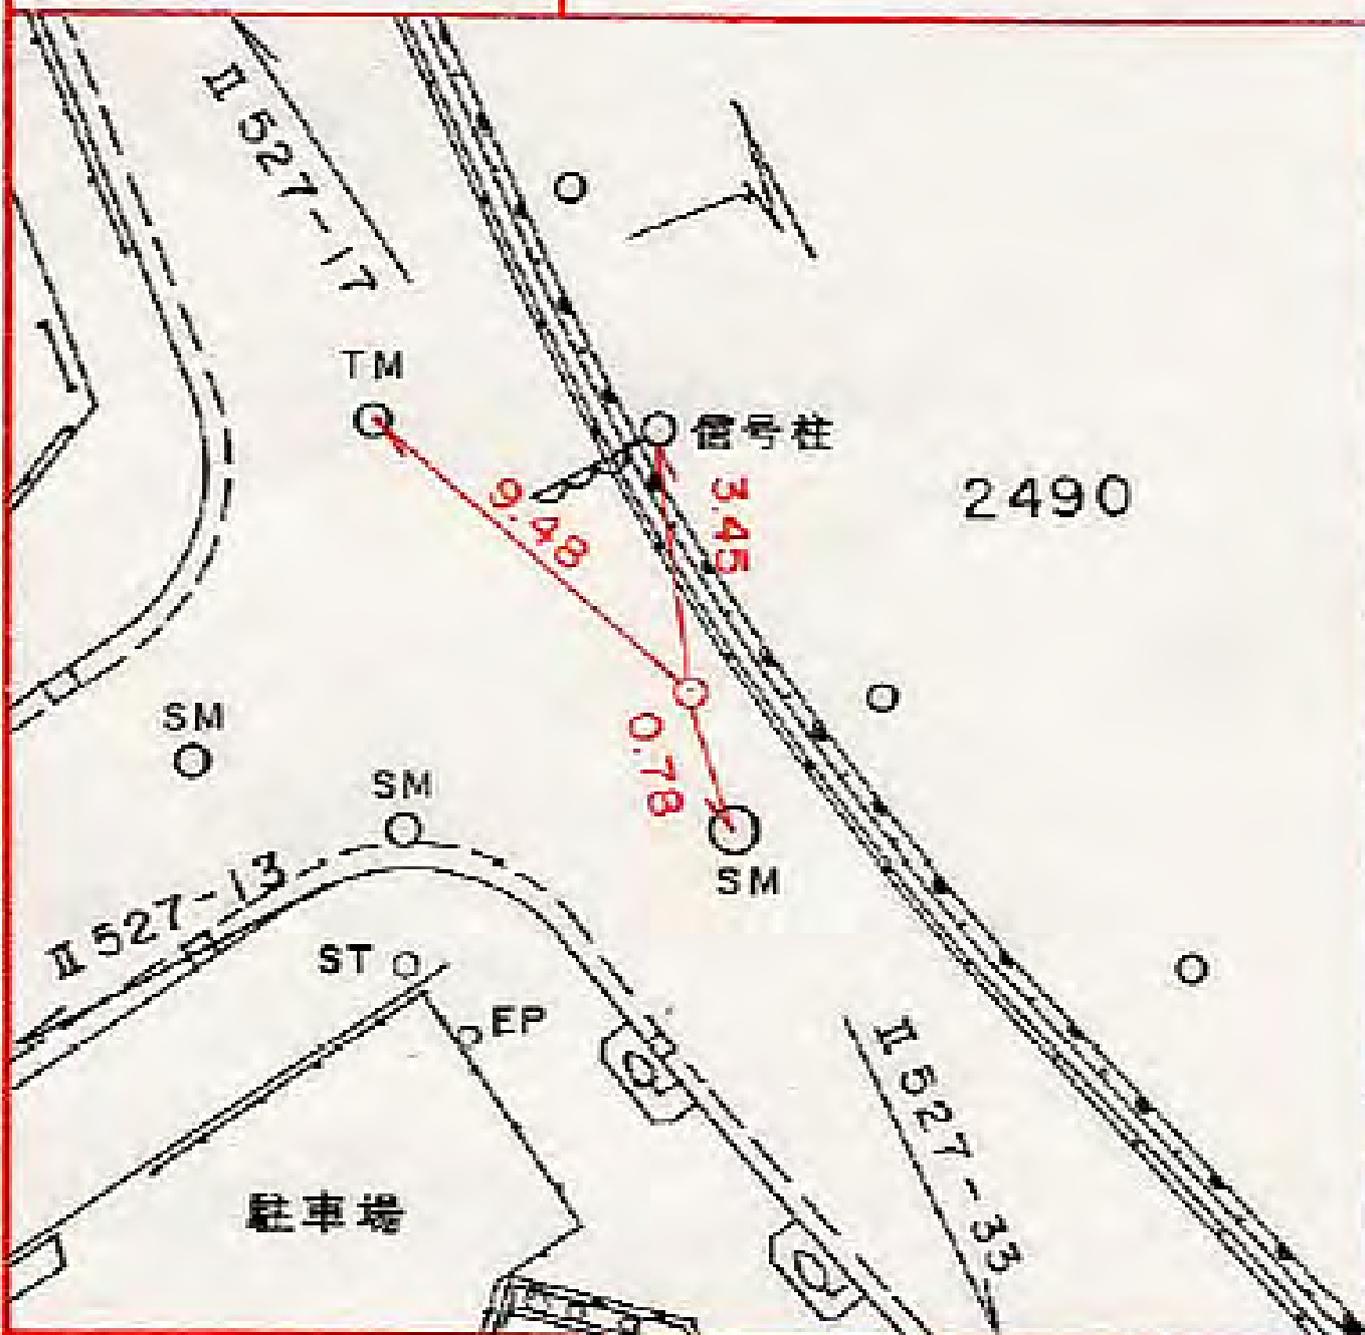

所在地

緑区鴨居五丁目一九番地

標識ノ種類

金属標。鋏。木杭

キザミ (印)


点番号

15

線番号

II 527

要 図

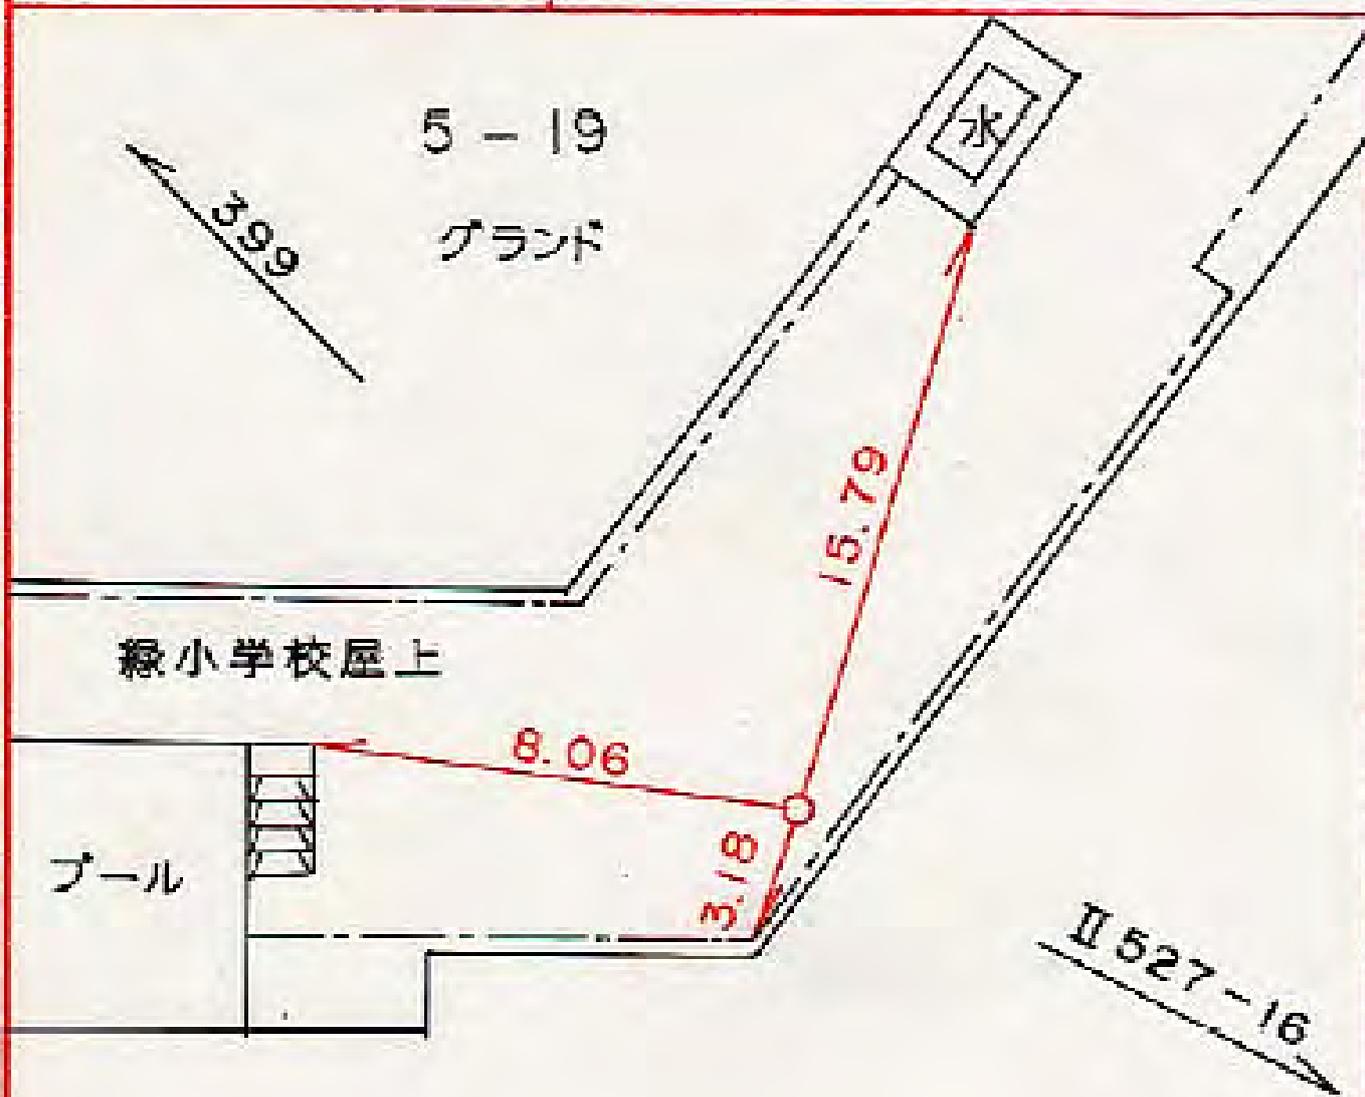

所在地

緑区鴨居四丁目一〇五〇一五番地先

標識ノ種類

金属標。鋏。木杭

キザミ

点番号


16

線番号

II 527

要

図

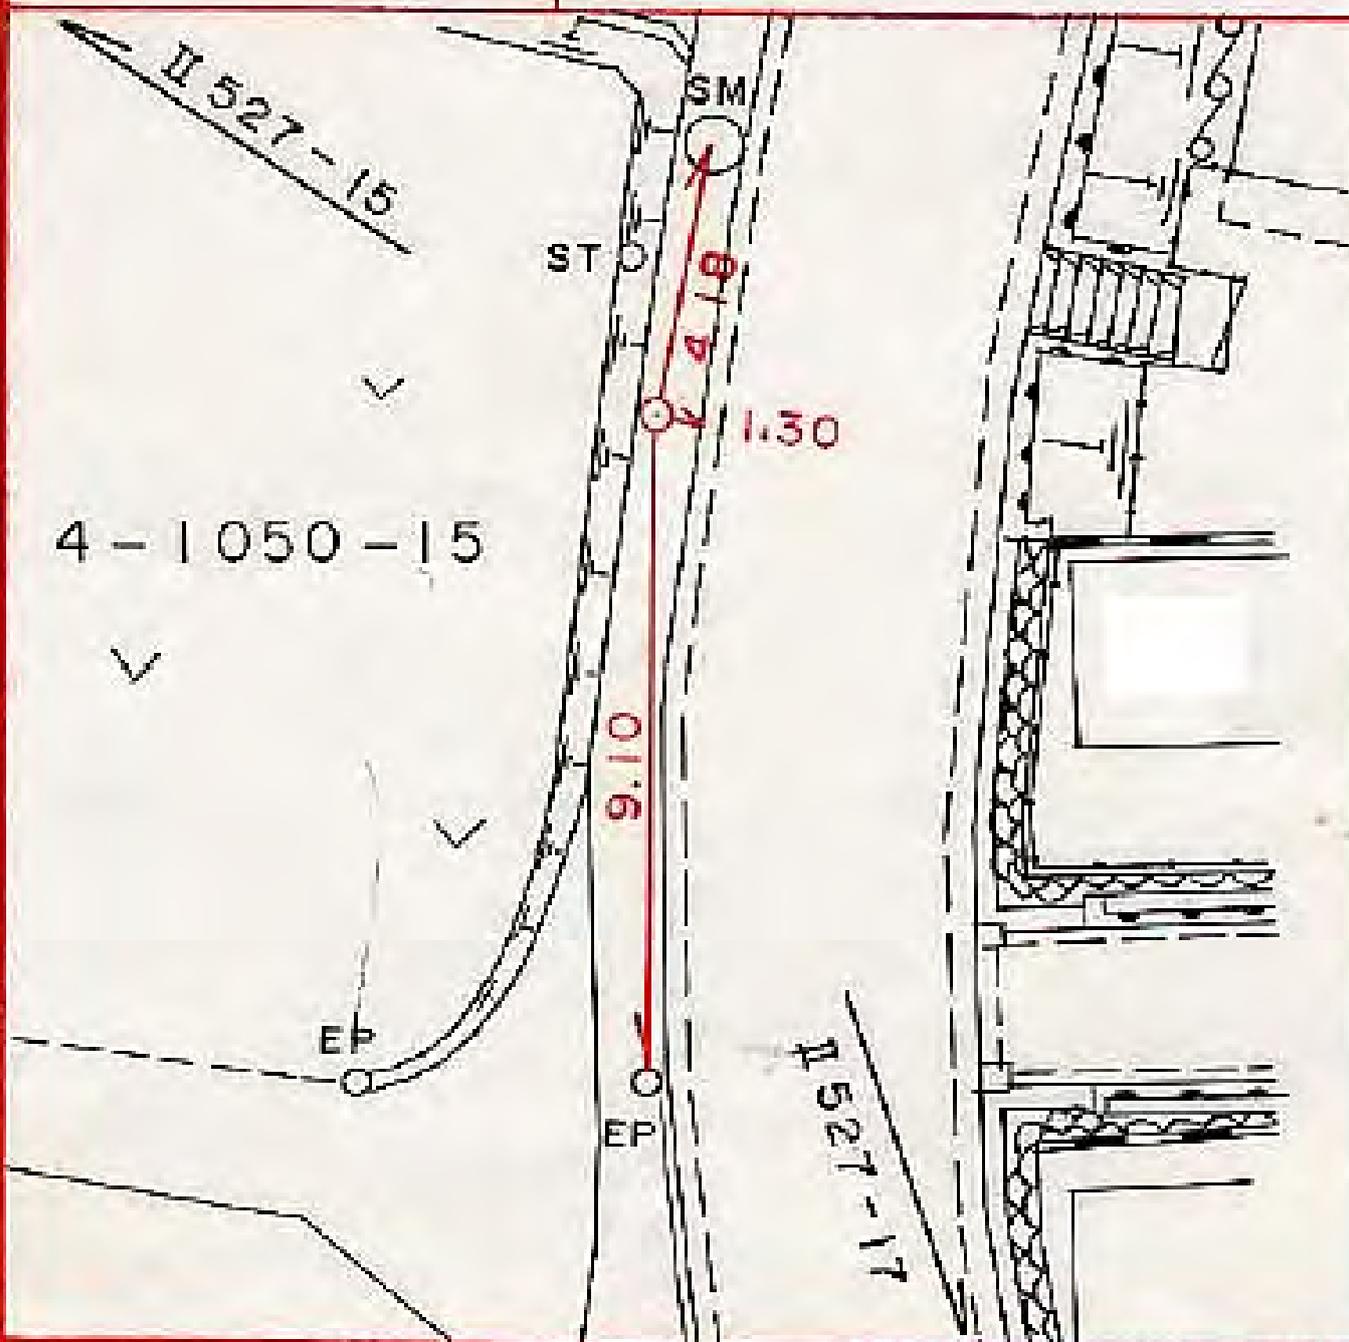

所在地

緑区鴨居四丁目一〇五三番地先

標識ノ種類

金属標。鋌。木杭

キザミ

点番号

17

線番号

II 527

要 図



所在地

保土ヶ谷区上菅田町一〇九三番地先

標識ノ種類

金属標。鋏。木杭

キザミ


点番号

18

線番号

II 527

要 図

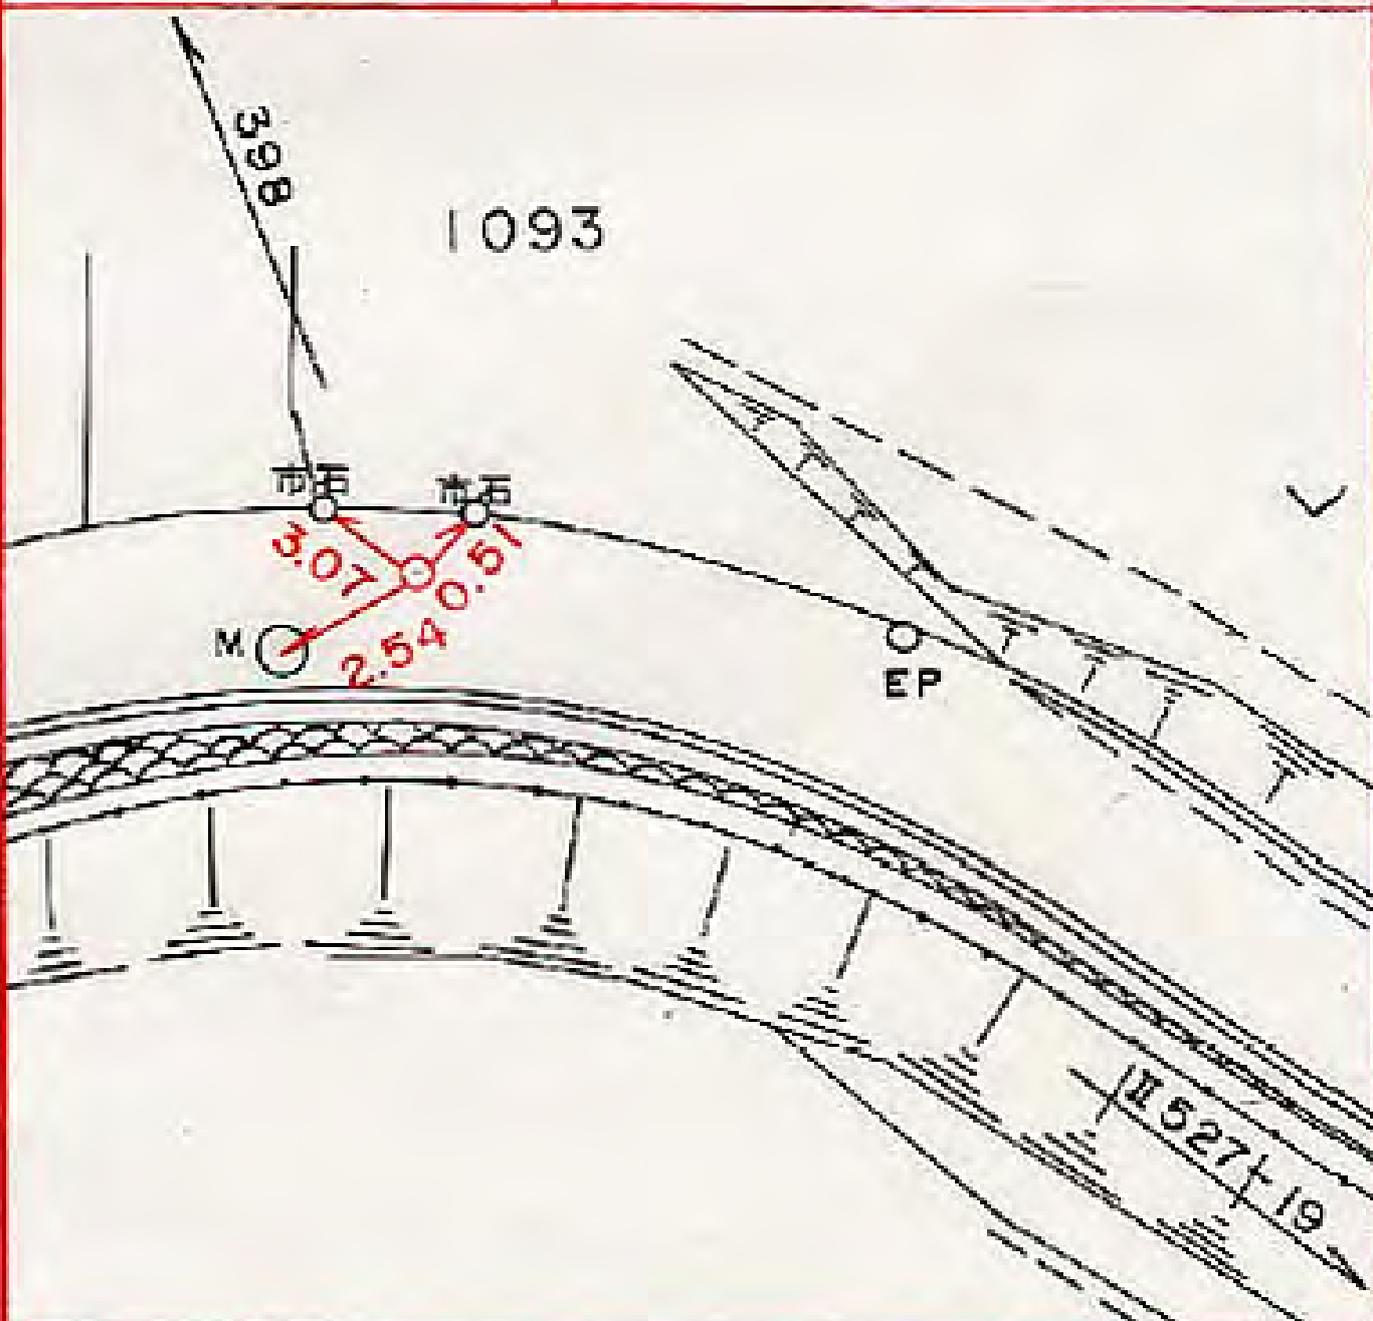

所在地

保土ヶ谷区上菅田町九五一一番地先

標識ノ種類

金属標。鋏。木杭

キザミ

点番号


19

線番号

II 527

要

図

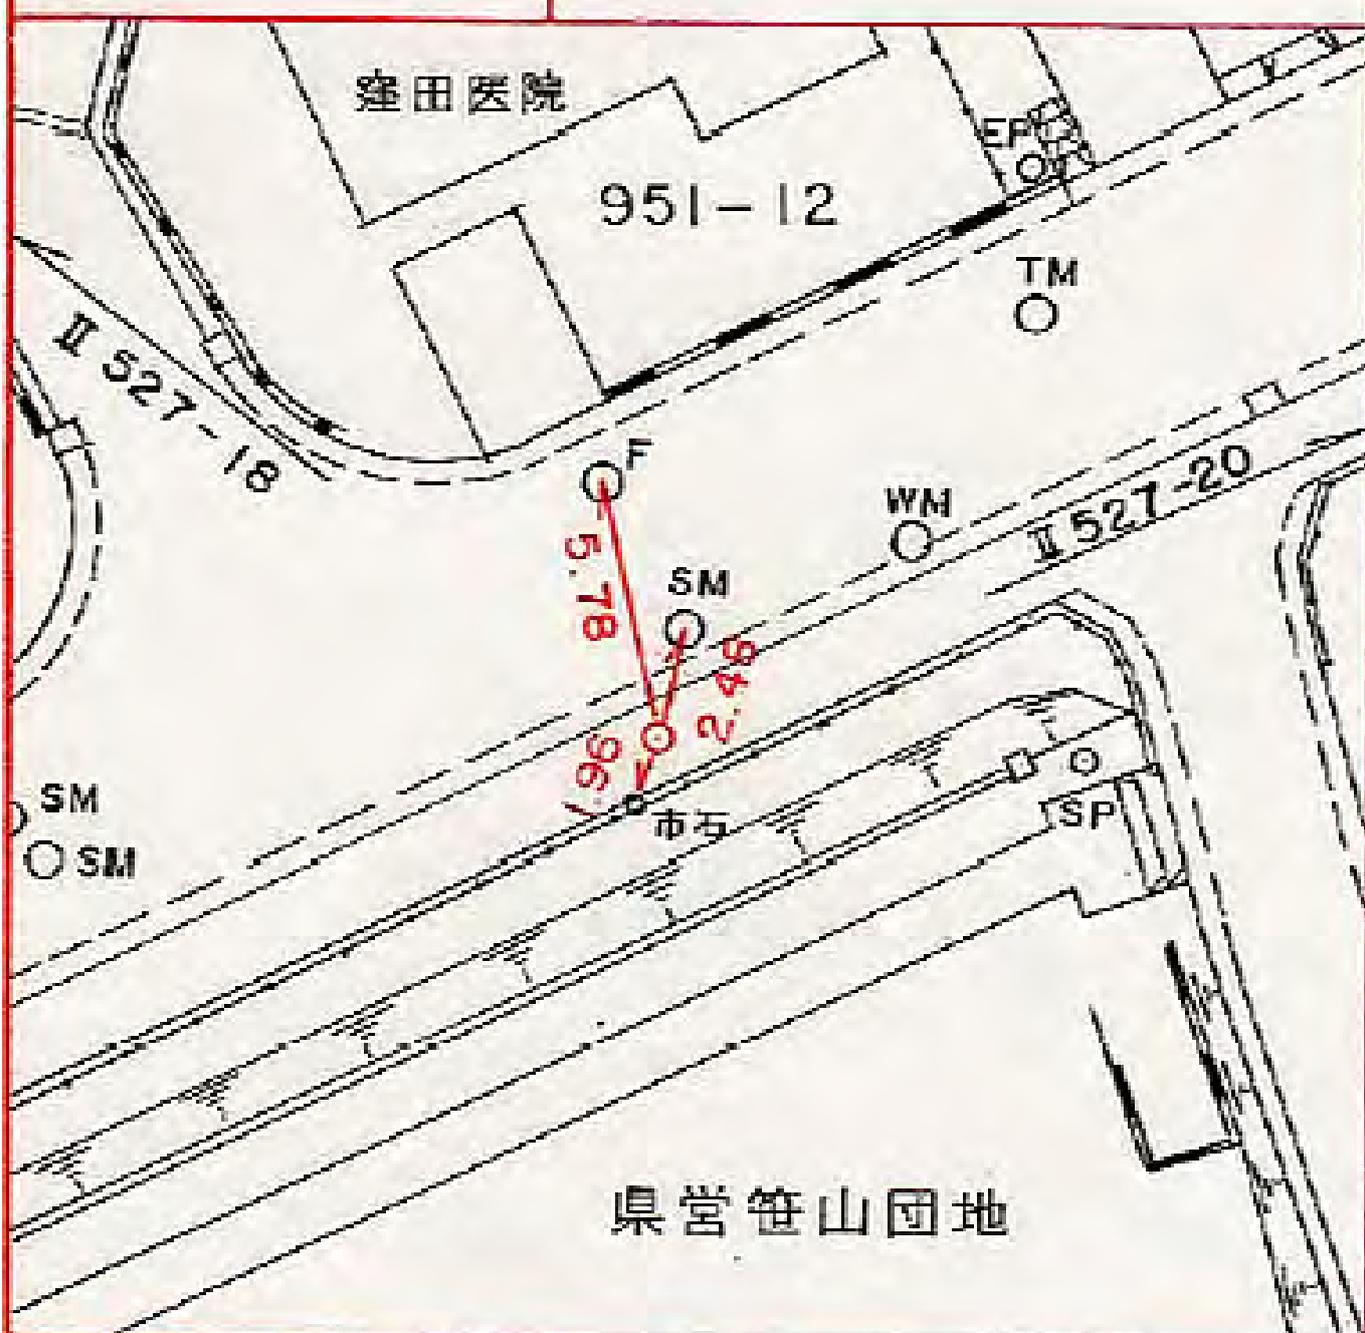

所在地

保土ヶ谷区上菅田町一〇八八番地先

標識ノ種類

金属標。鋌。木杭

点番号


20

線番号

II 527

キザミ

要 図

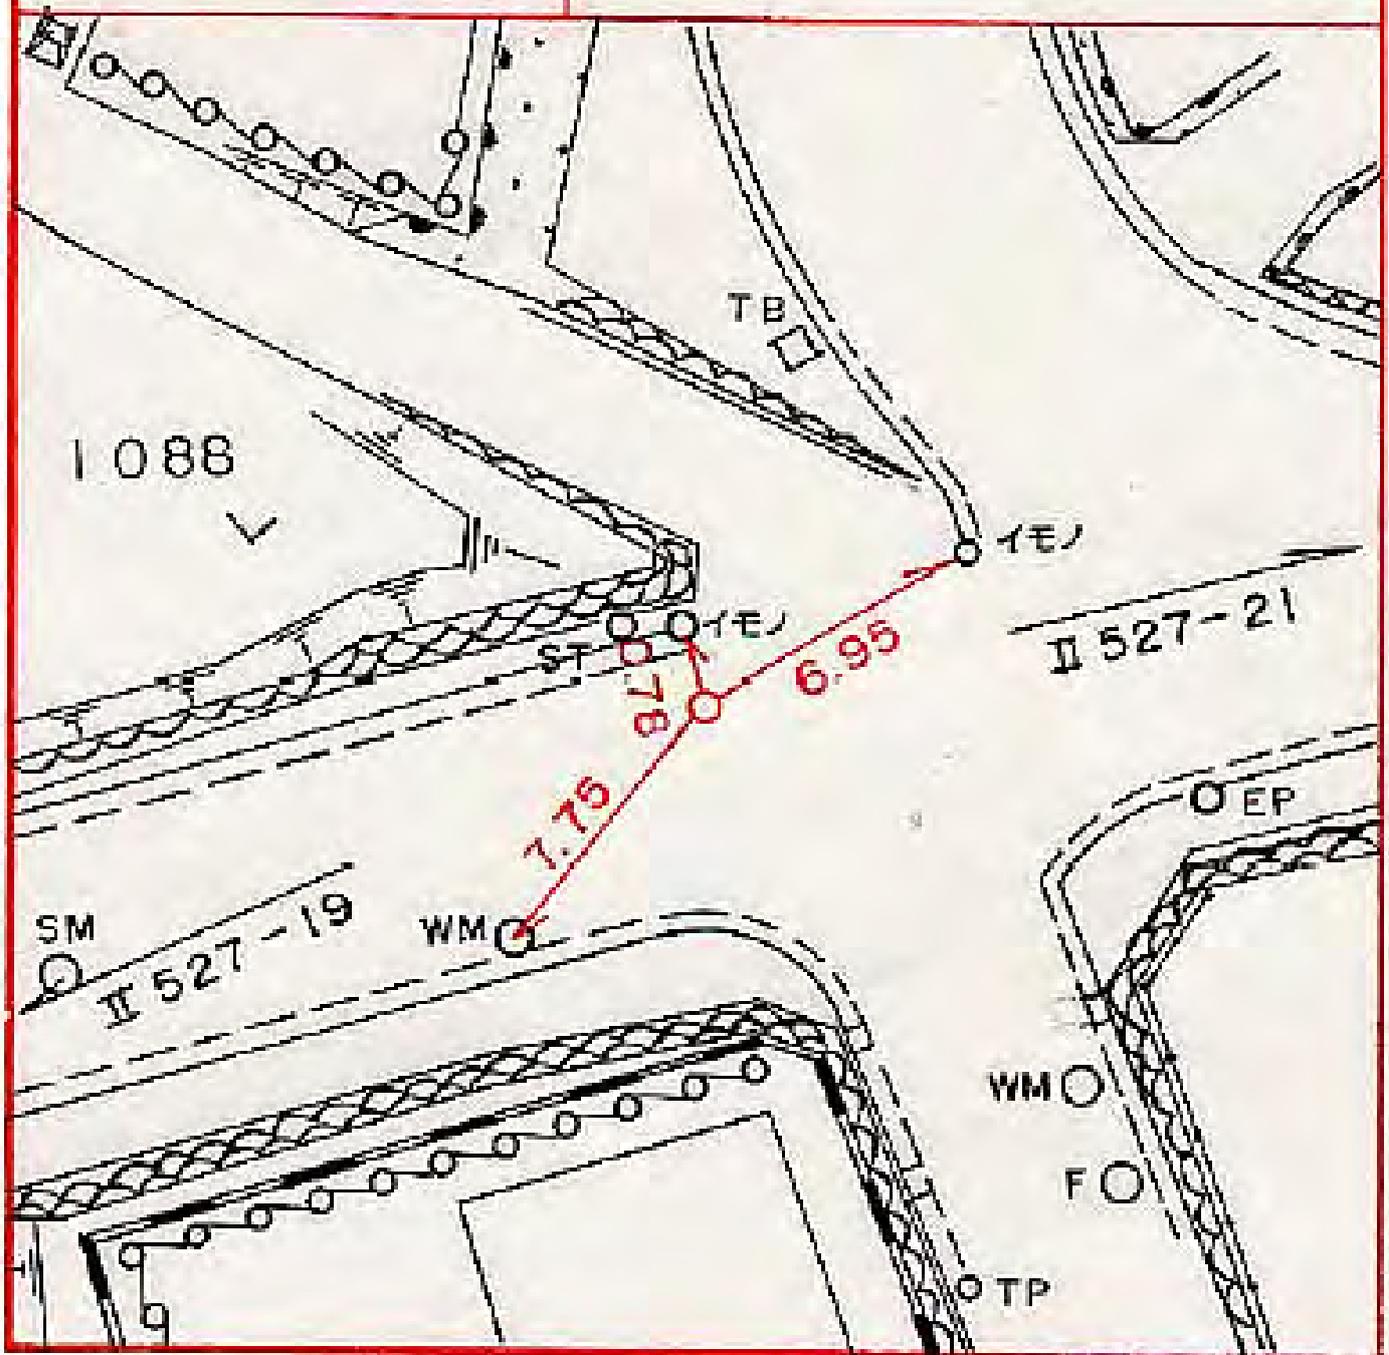

所在地

保土ヶ谷区上菅田町七七八番地先

標識ノ種類

金属標。鋳。木杭

キザミ


点番号

21

線番号

II 527

要 図

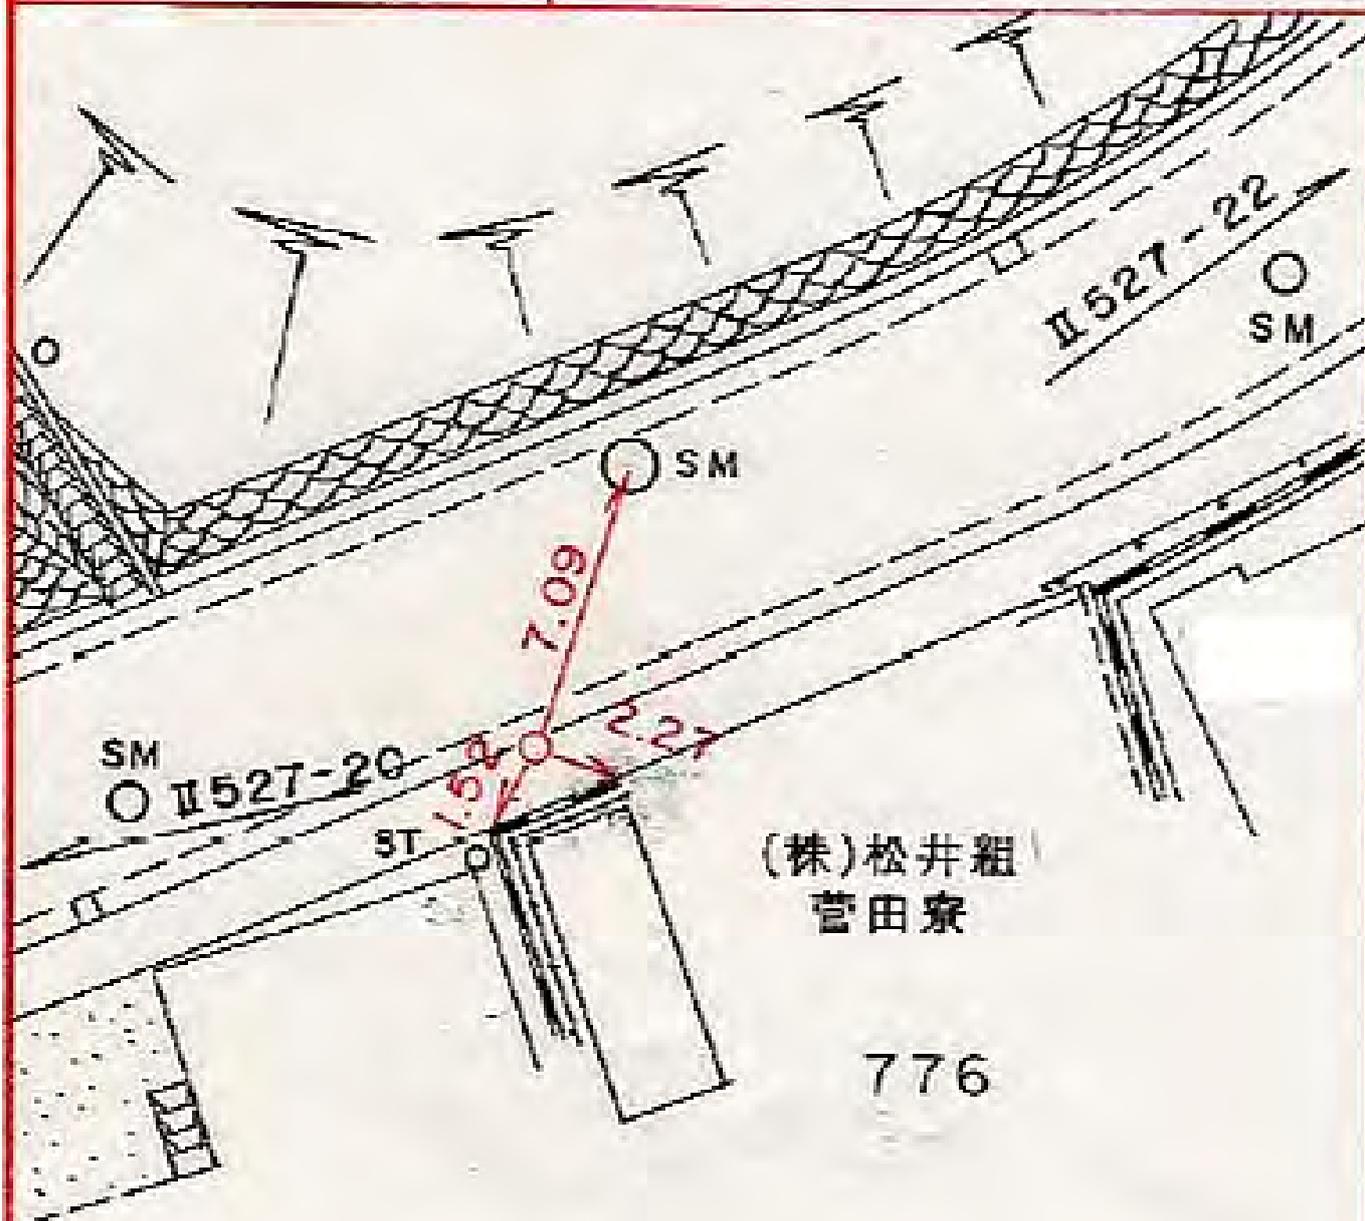

所在地

保土ヶ谷区上菅田町一一八三一一番地先

標識ノ種類

金属標。鋏。木杭

キザミ


点番号

23

線番号

II 527

要 図

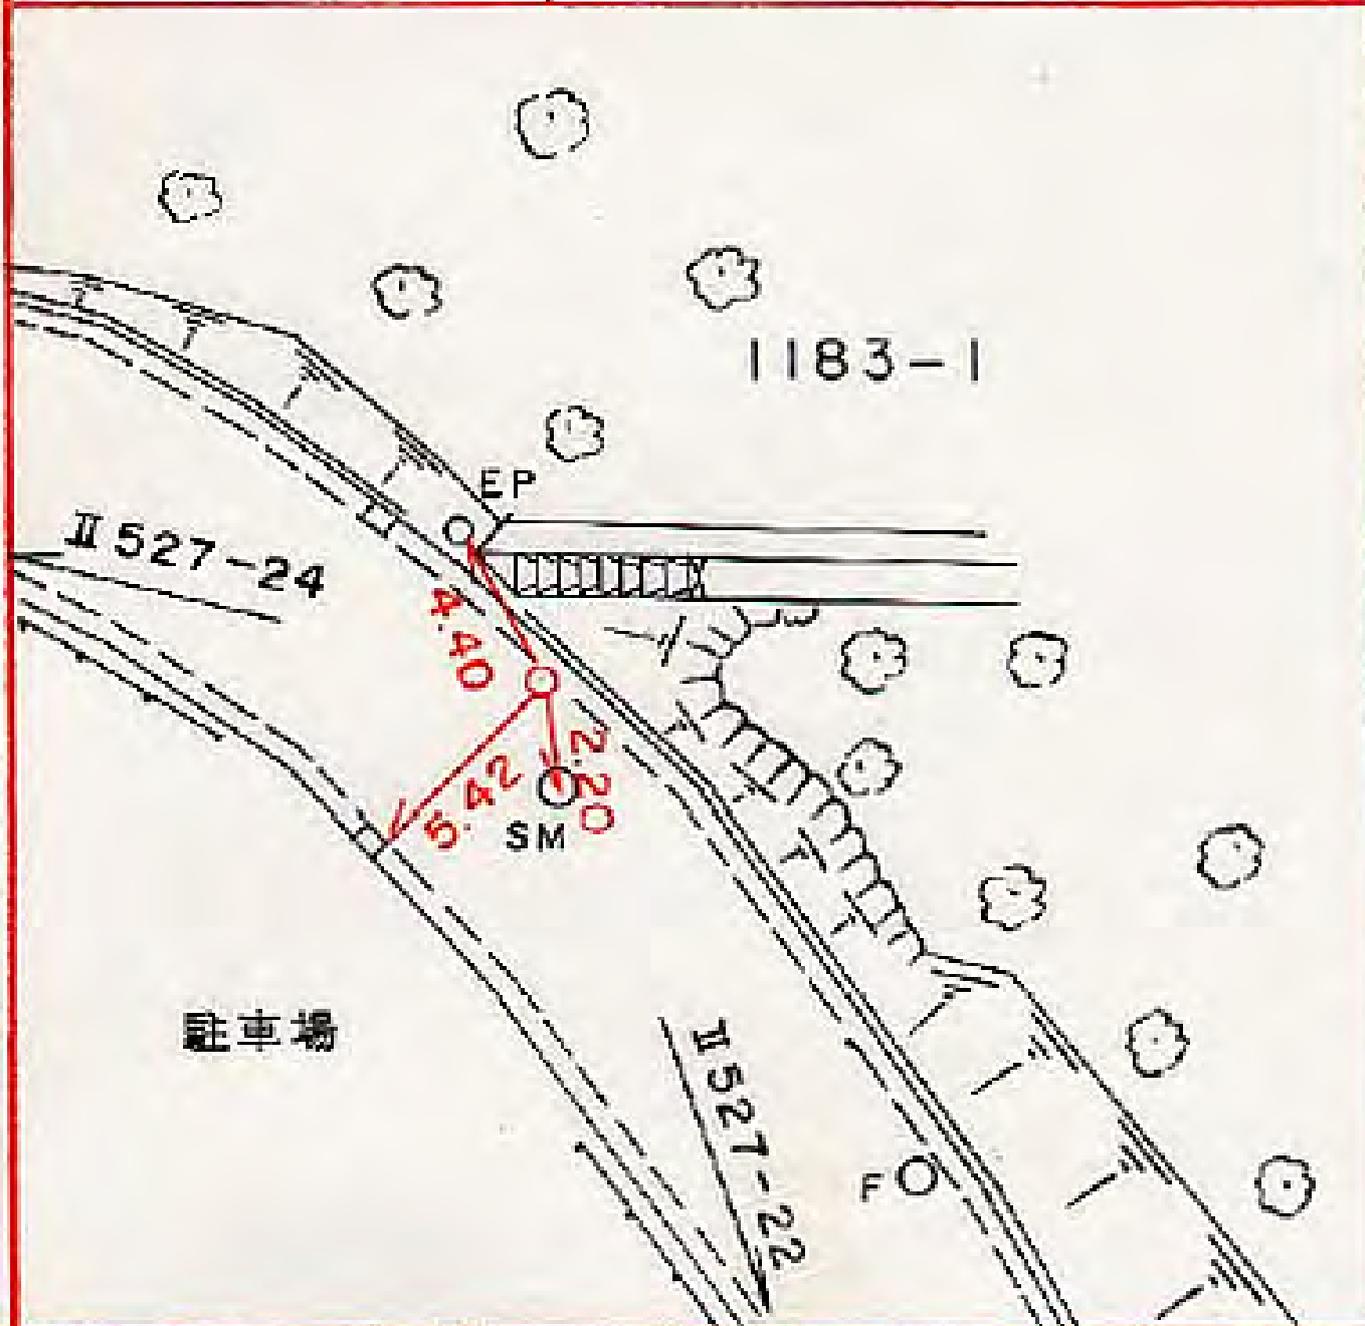

所在地

保土ヶ谷区上菅田町一一八二番地先

標識ノ種類

金属標。鋌。木杭

点番号

24

線番号

II 527

キザミ

要 図



所在地

保土ヶ谷区上菅田町一四〇〇一一番地先

標識ノ種類

金属標。鋏。木杭

点番号

26


線番号

II 527

要

図

キザミ

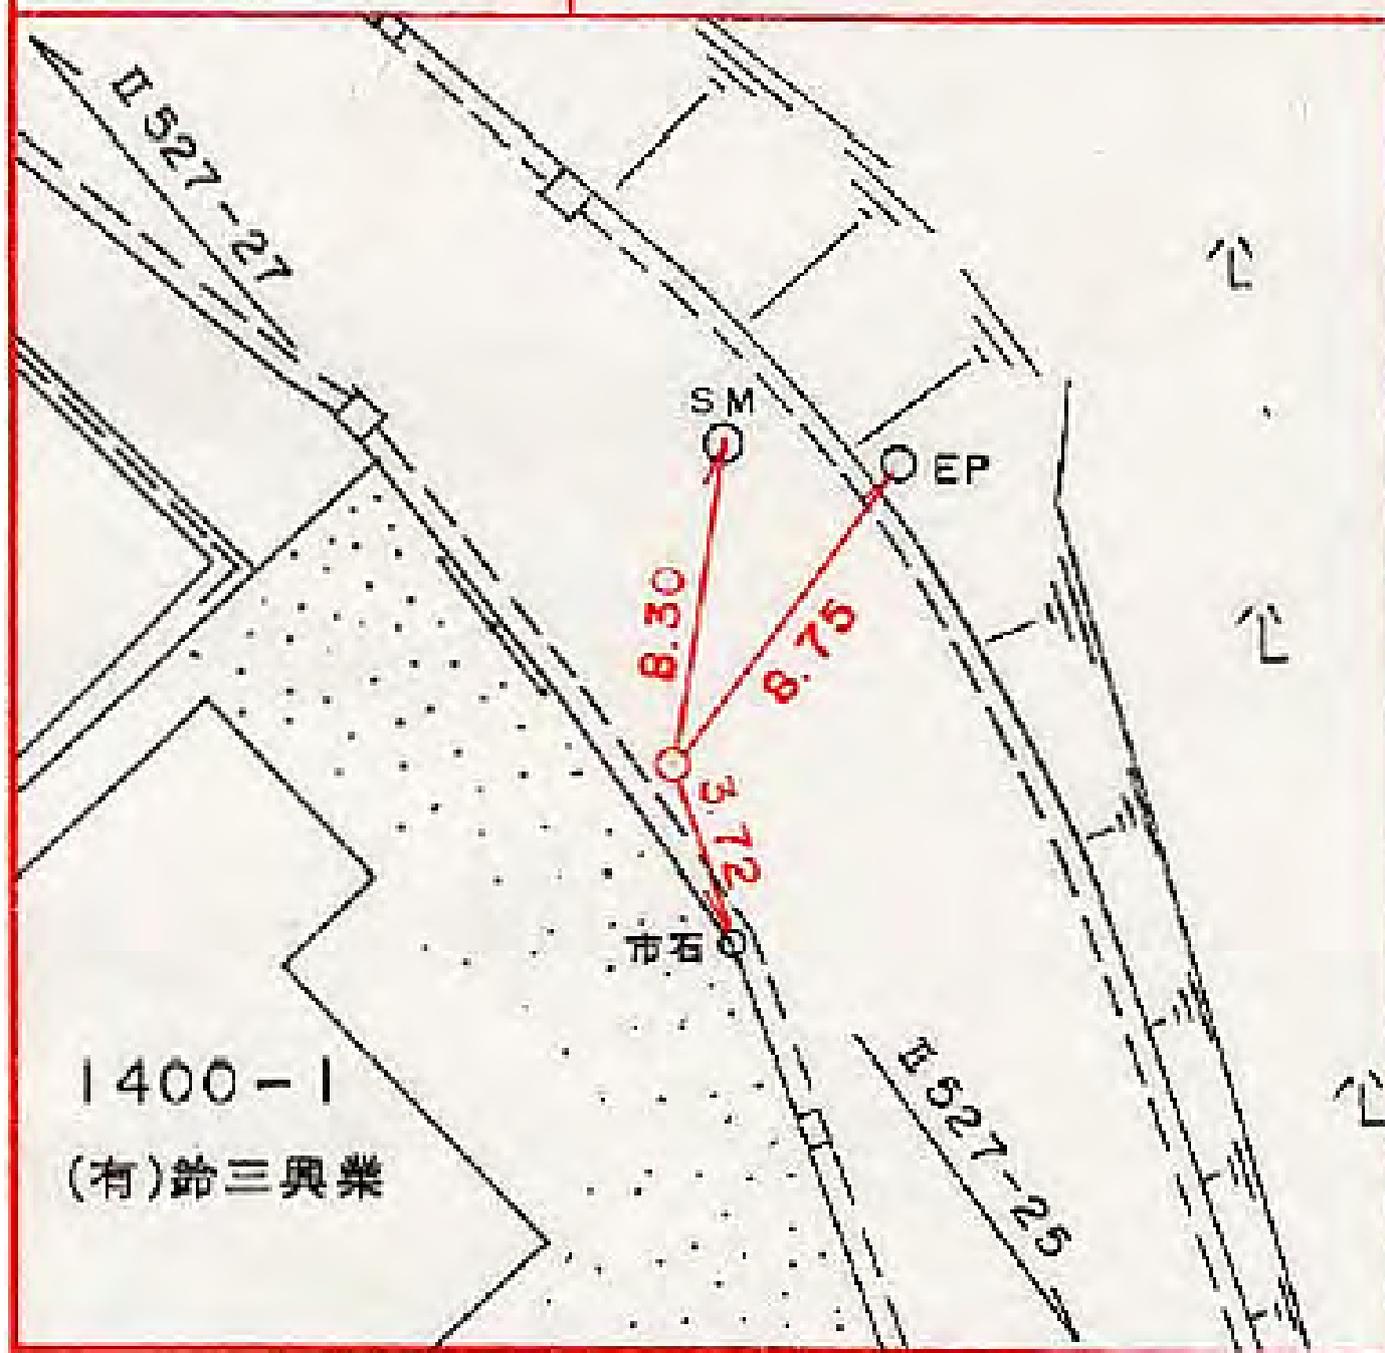

所在地

保土ヶ谷区上菅田町一二五七番地先

標識ノ種類

金属標。鋏。木杭

キザミ


線番号

II 527

点番号

27

要 図

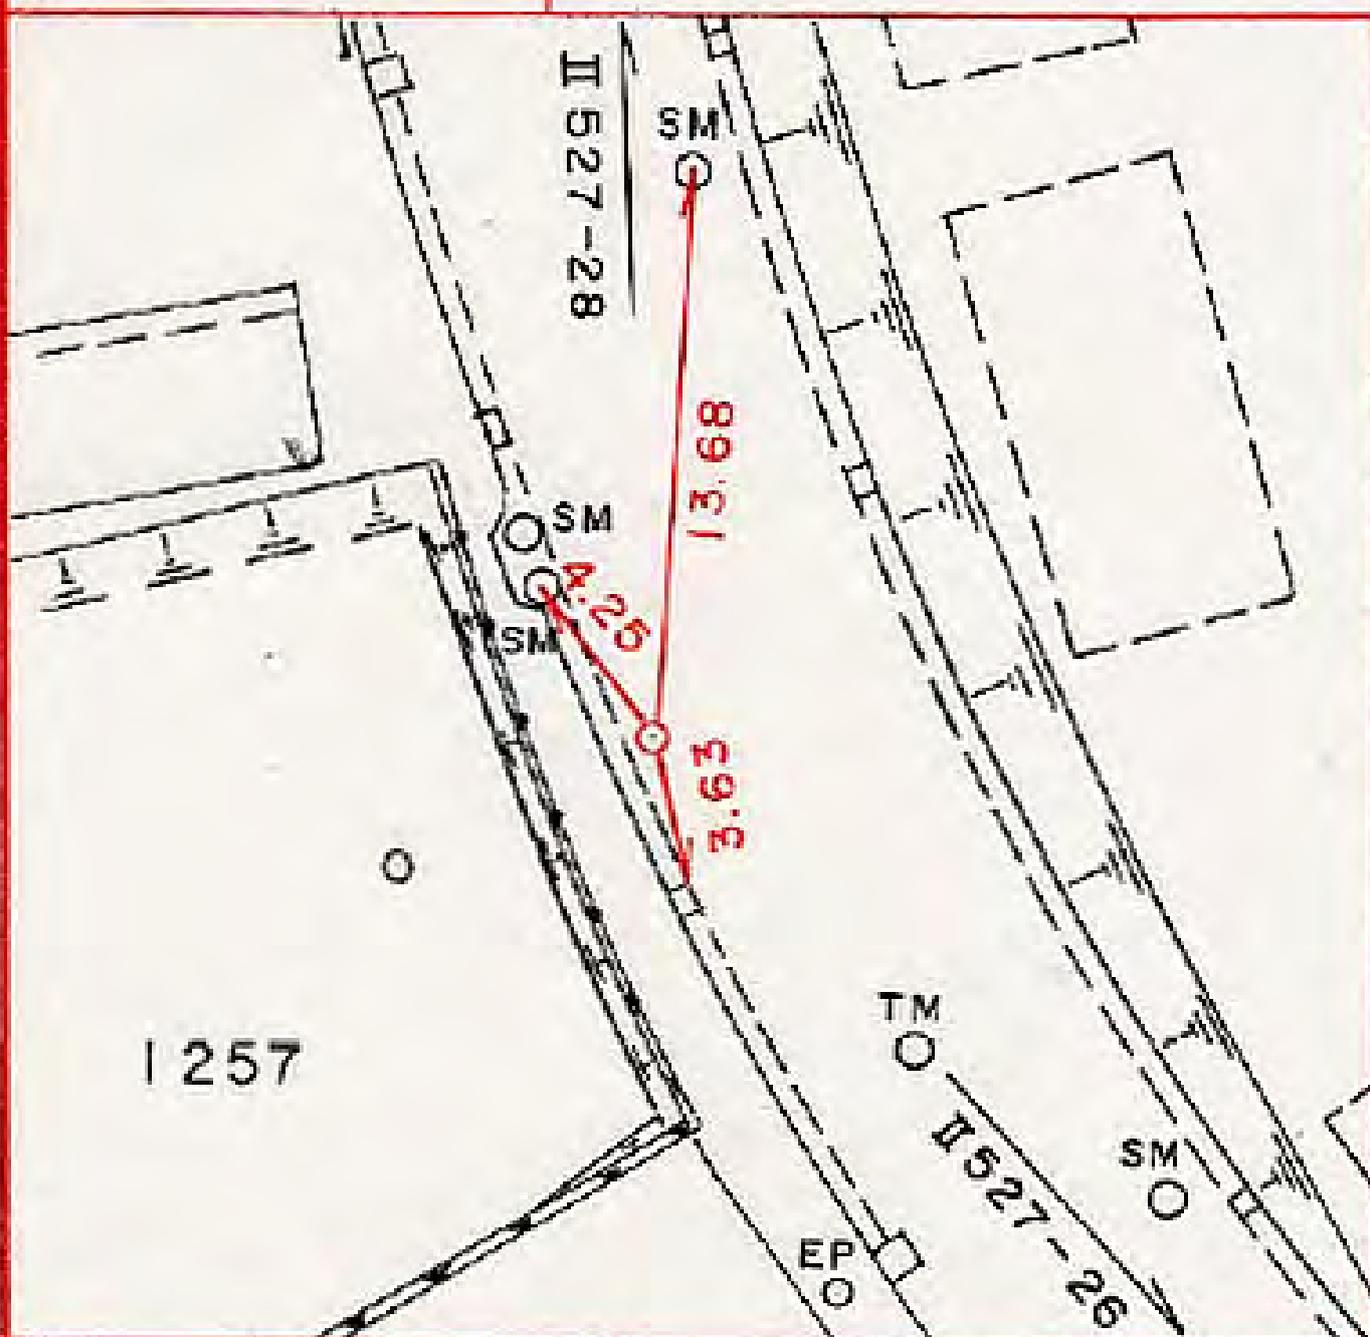

所在地

保土ヶ谷区上菅田町一二七〇番地先

標識ノ種類

金属標。鋏。木杭

キザミ


点番号

28

線番号

II 527

要

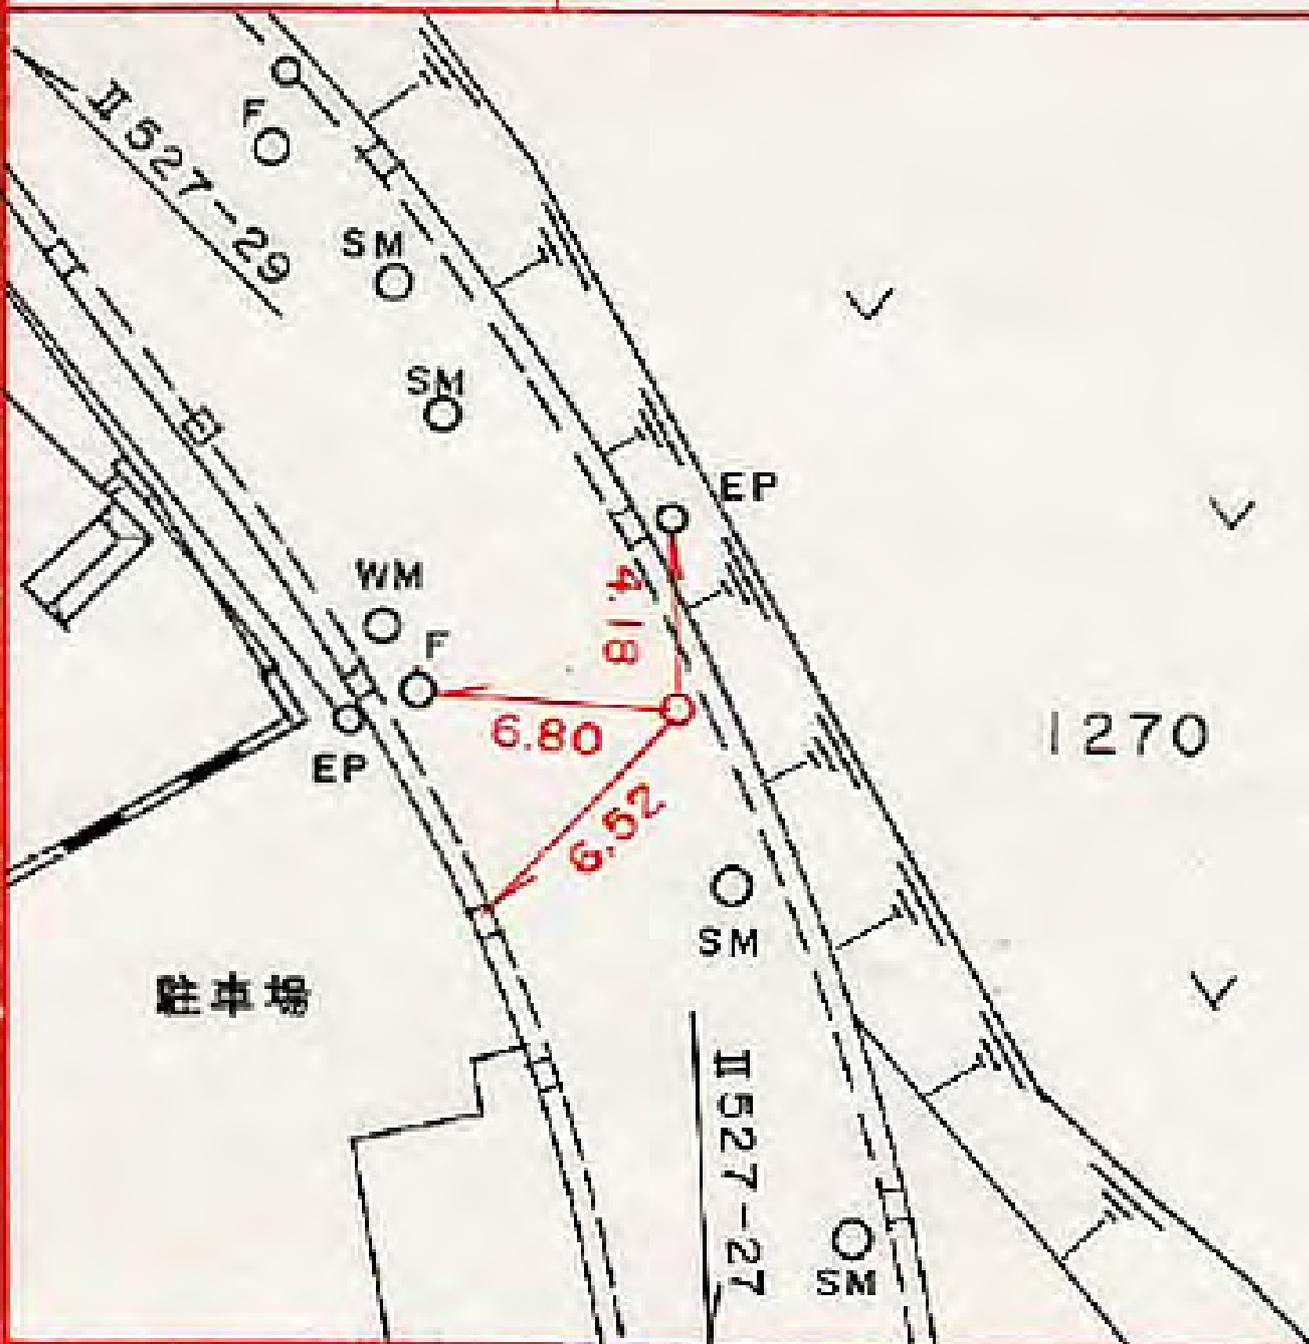

所在地

保土ヶ谷区上菅田町一三〇六番地先

標識ノ種類

金属標。鋏。木杭

キザミ


線番号

II 527

点番号

29

要 図

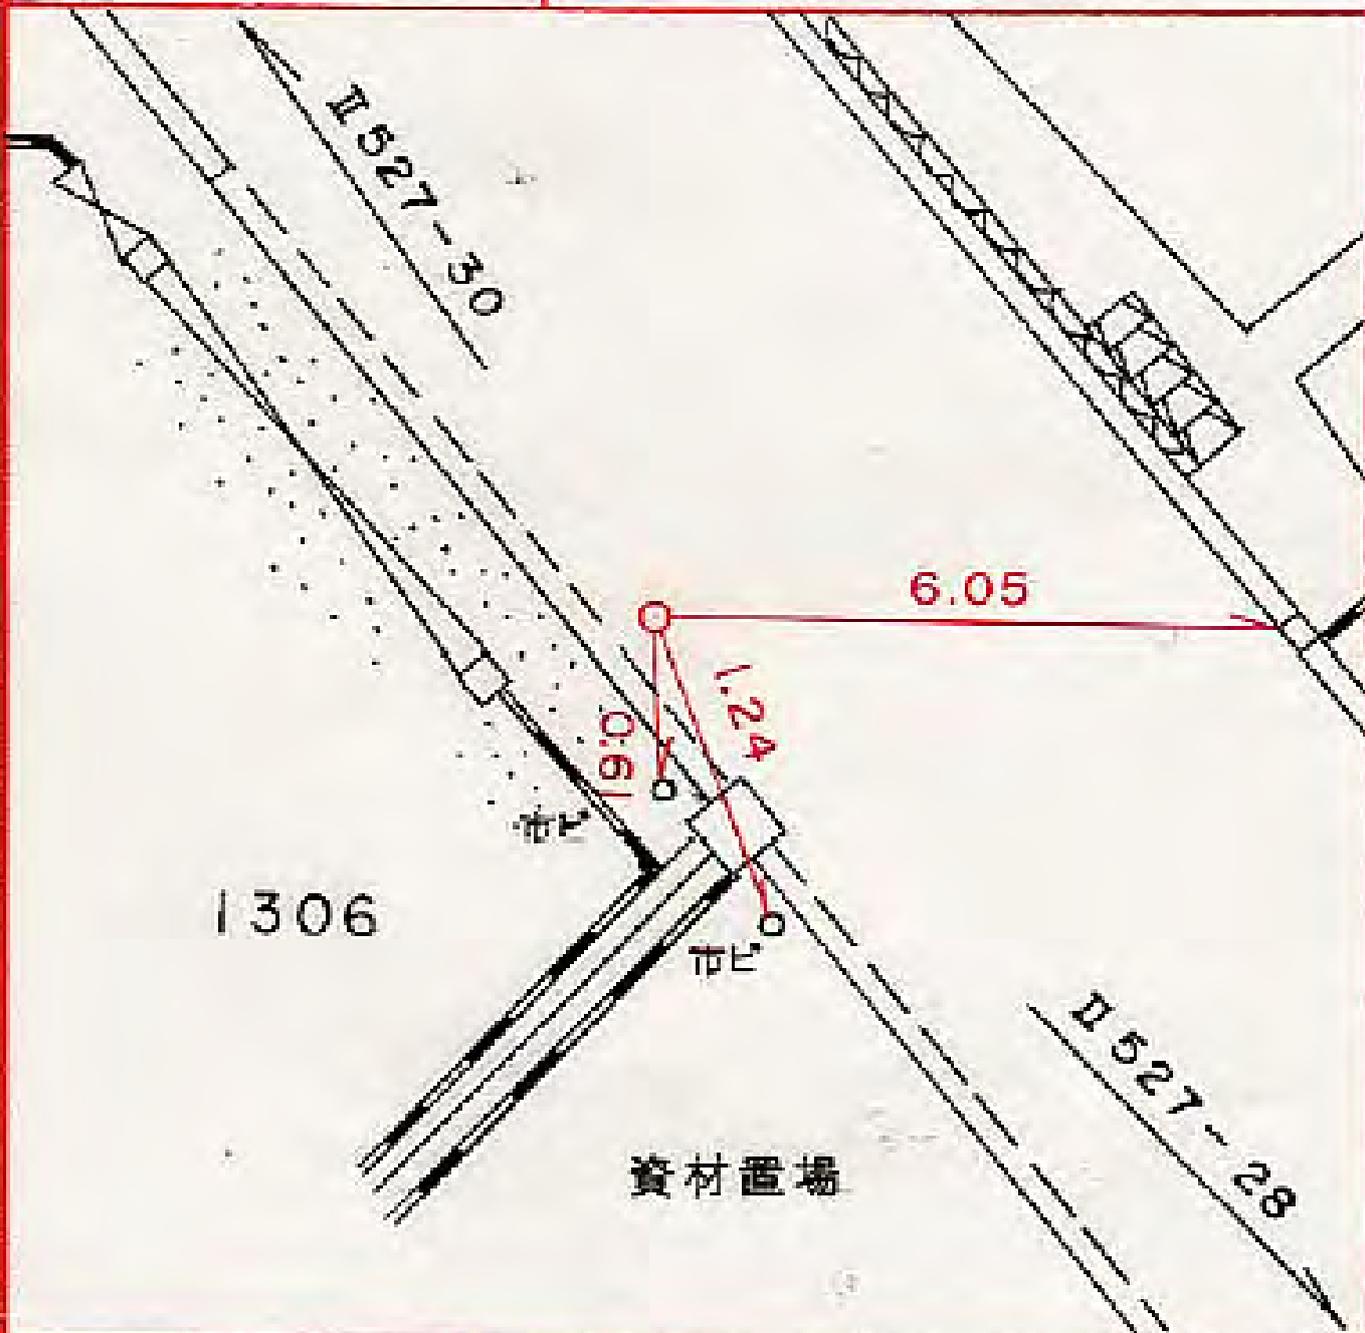

所在地

緑区鴨居町二三九四番地先

標識ノ種類

金属標。鋏。木杭

キザミ


点番号

30

線番号

II 527

要 図

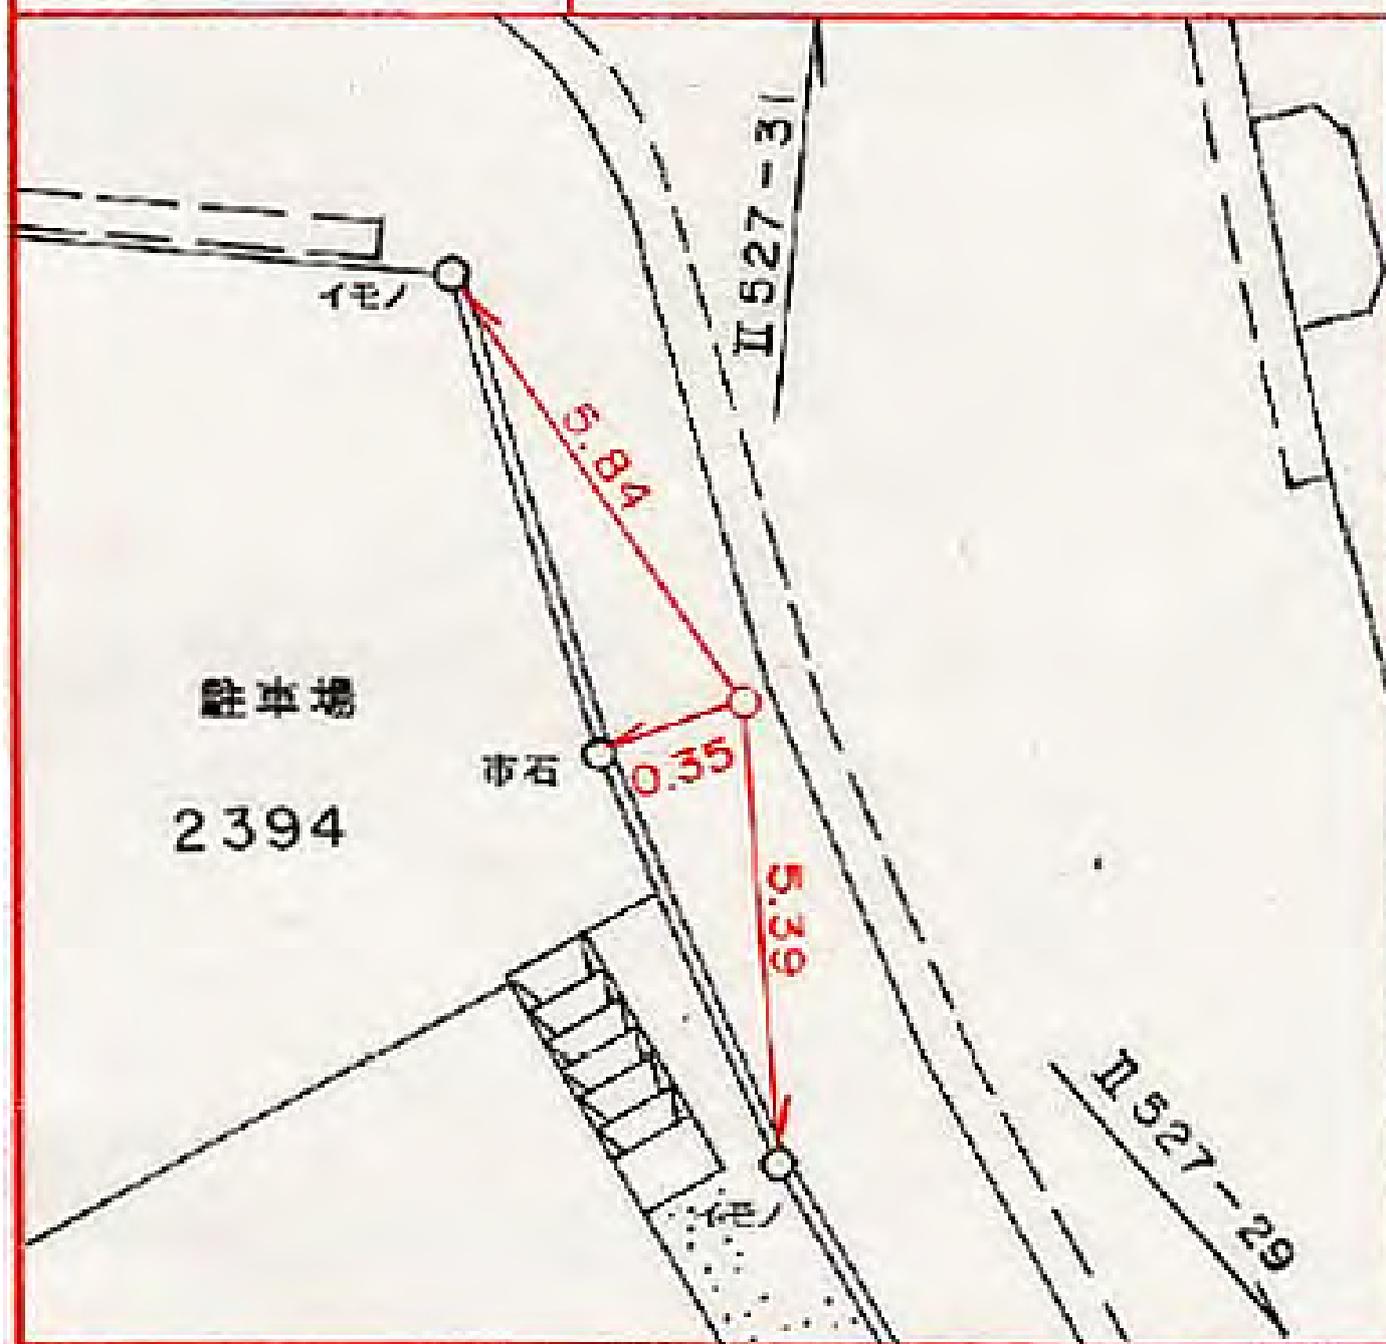

所在地

緑区鴨居町二四〇六番地先

標識ノ種類

金属標。鋏。木杭

キザミ

点番号

31

線番号

II 527

要 図



所在地

緑区鴨居町二四一八一一番地先

標識ノ種類

金属標。鋏。木杭

点番号


32

線番号

II 527

要 図

キザミ

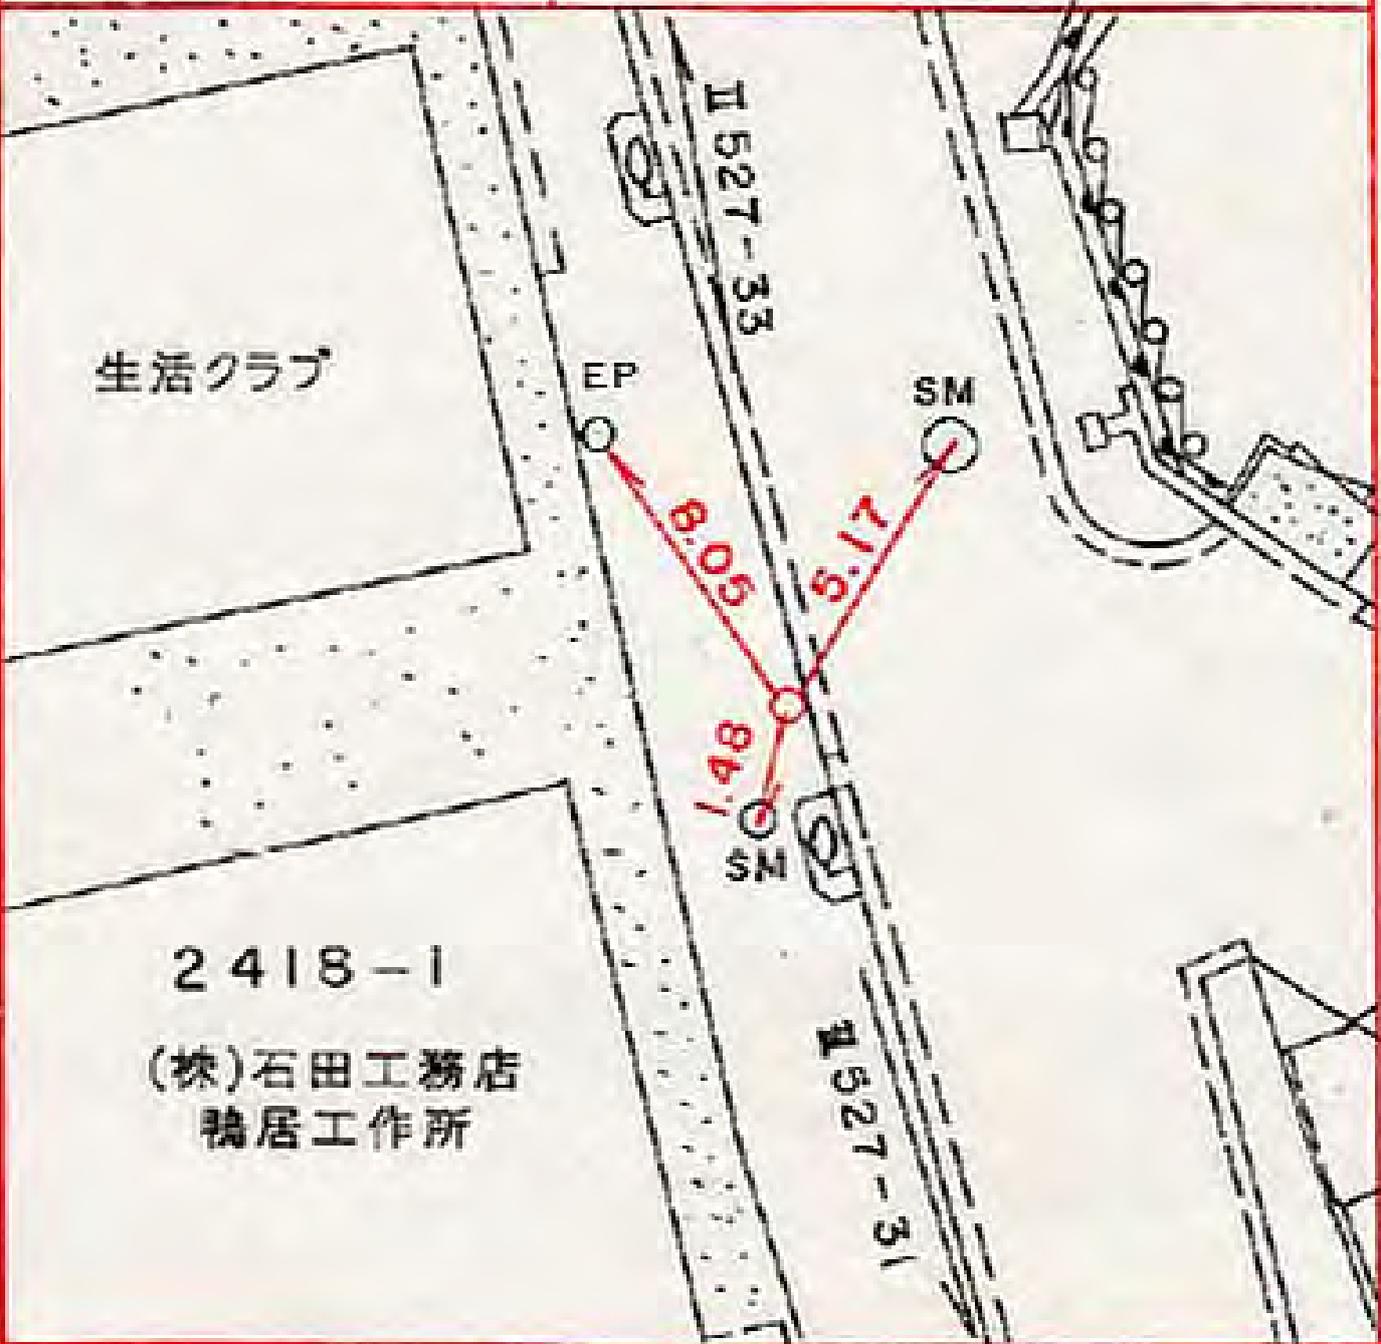

生活クラブ

II 527-33

EP

SM

8.05

5.17


SN

32

2418-1

(株)石田工務店
鴨居工作所

II 527-31

所在地

緑区鴨居町二四六一番地先

標識ノ種類

金属標。鋳。木杭

点番号

33

線番号

II 527

キザミ

要 図



所在地

保土ヶ谷区上菅田町一、六八七番地先

標識ノ種類

金属標。鋏。木杭

点番号


1

線番号

II 529

キザミ

要 図

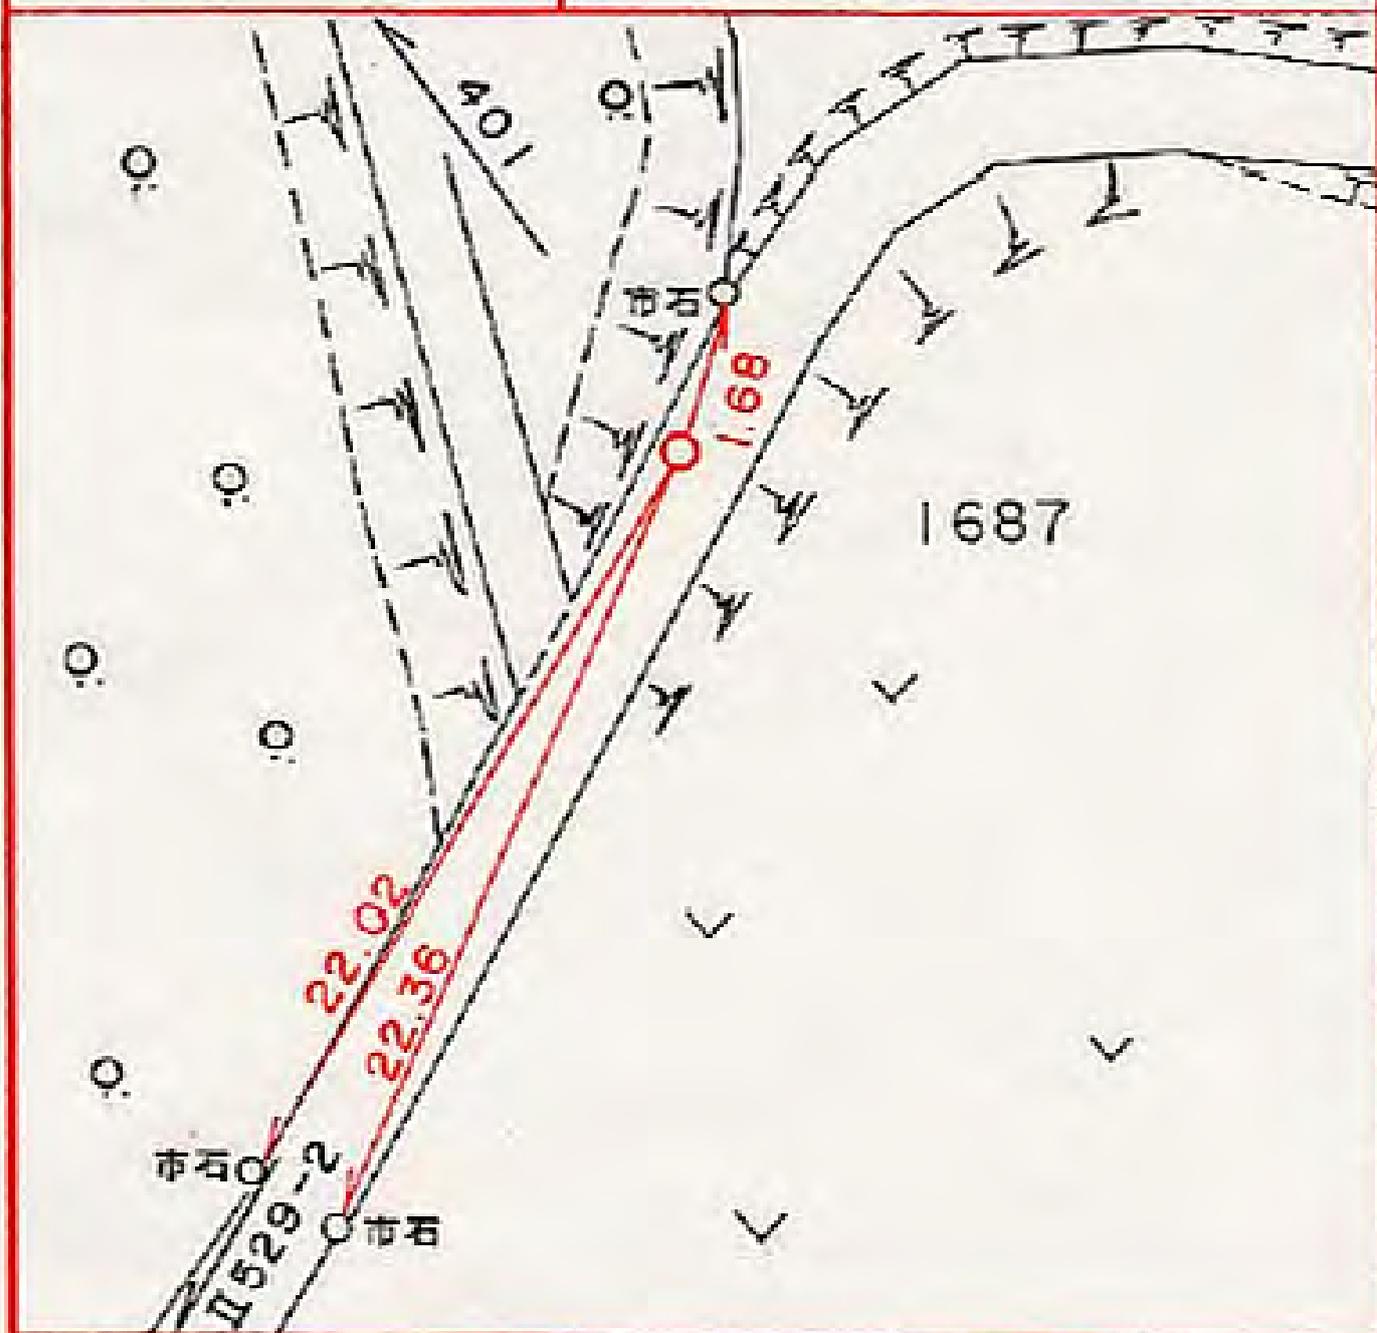

所在地

保土ヶ谷区上菅田町一、六八九番地先

標識ノ種類

金属標。鋏。木杭

キザミ

点番号


3

線番号

II 529

要

図

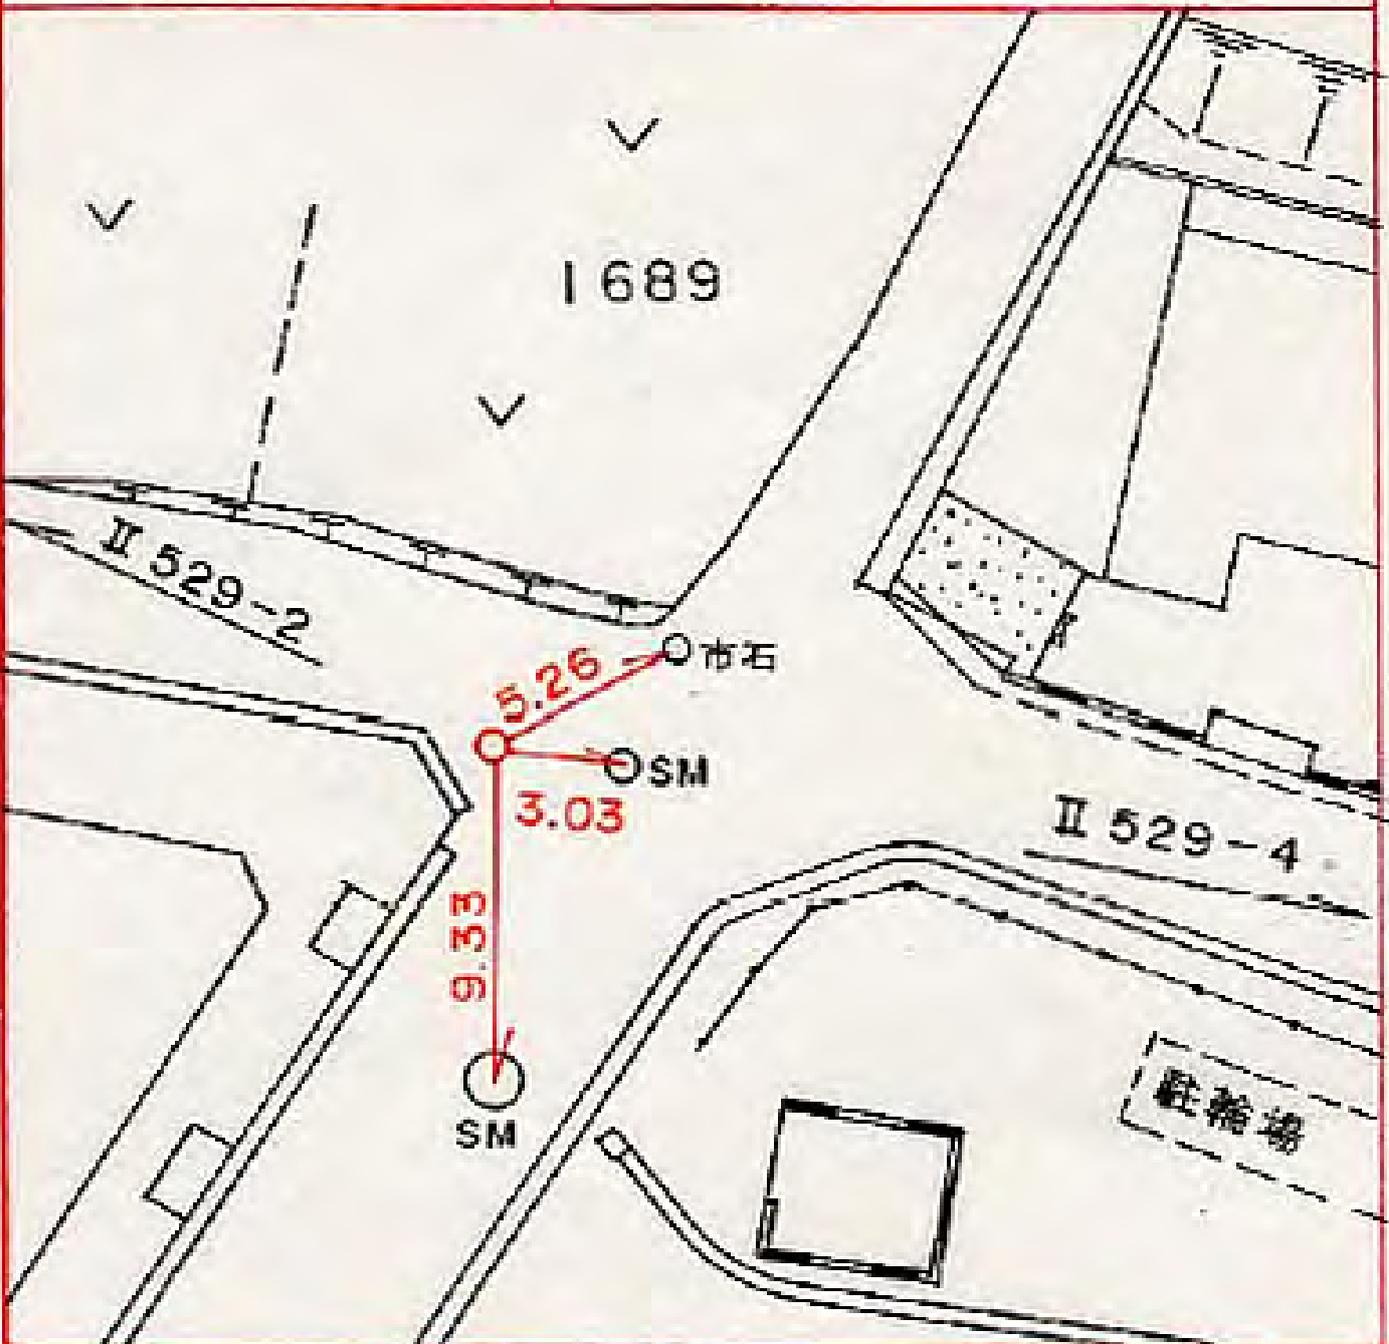

所在地

保土ヶ谷区上菅田町一、六四一一三番地先

標識ノ種類

金属標。鋏。木杭

点番号

4

線番号

II 529

要 図

キザミ

駐車場

グループホーム銀河

1641-3

II 529-3

市石

6.30

F


WM

2.79

3.49

EP

II 529-5

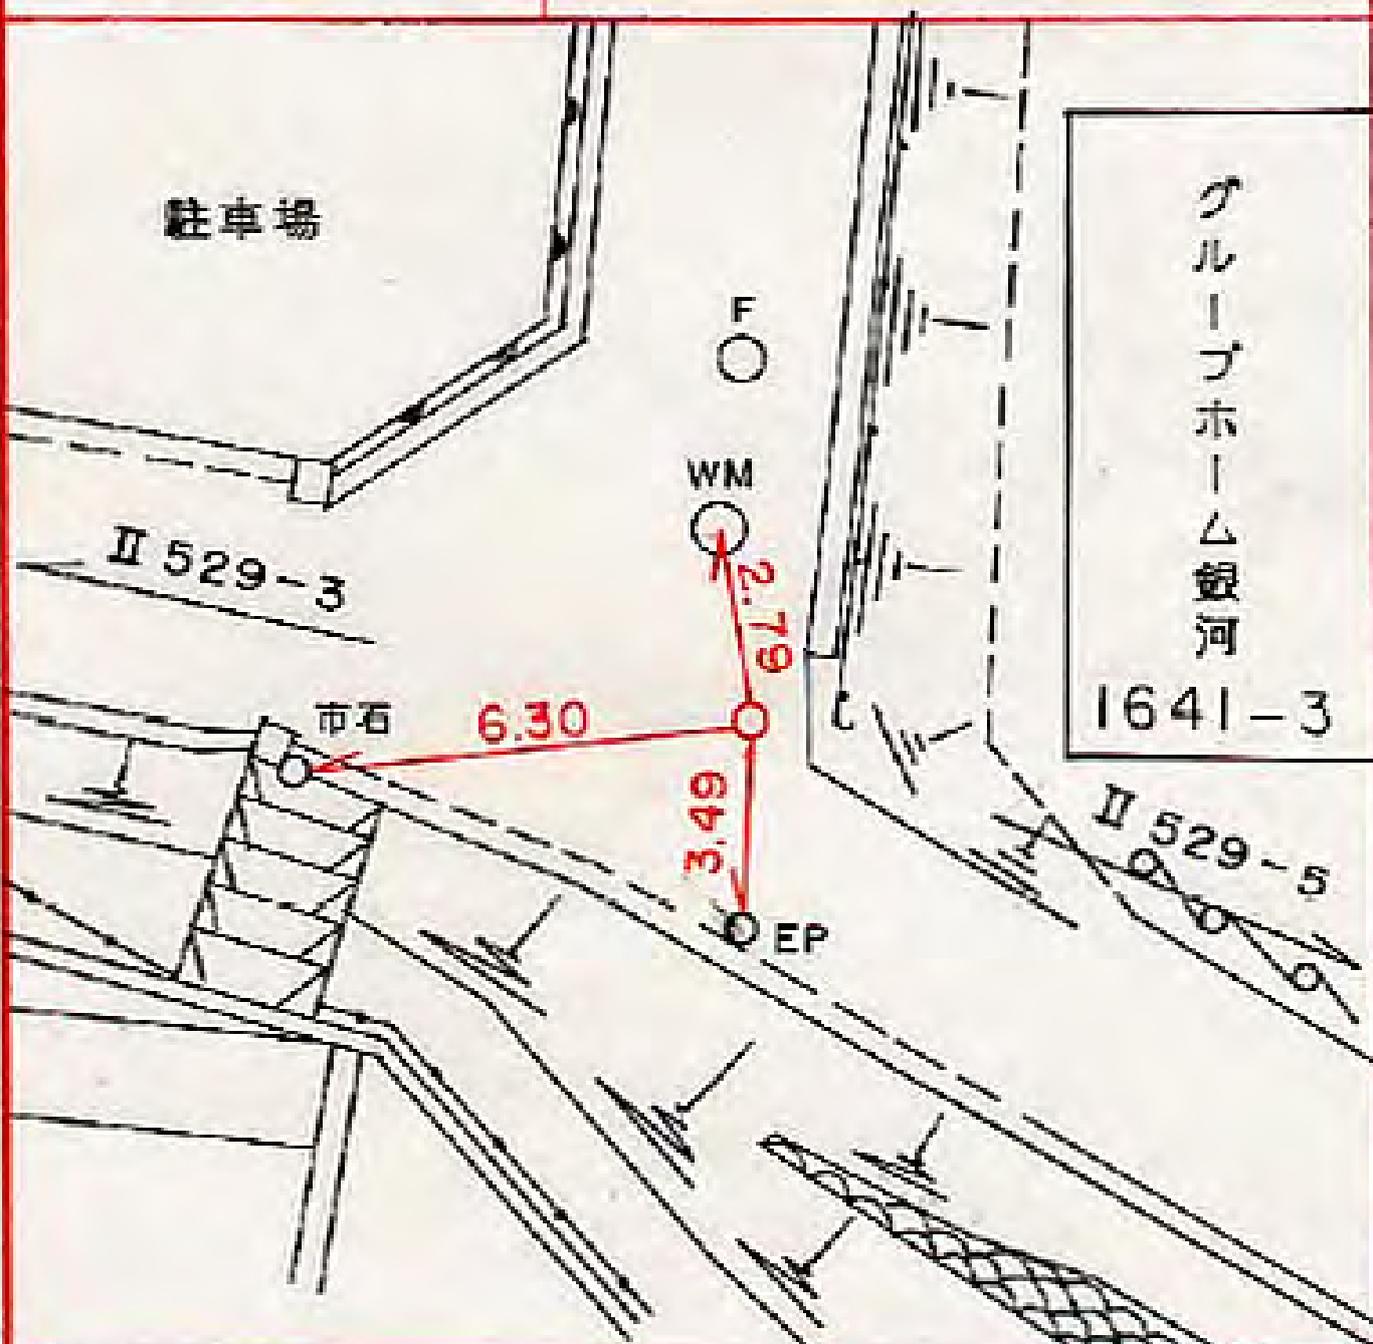

所在地

保土ヶ谷区上菅田町一、六一四番地先

標識ノ種類

金属標。鋏。木杭

点番号


5

線番号

II 529

キザミ

要 図

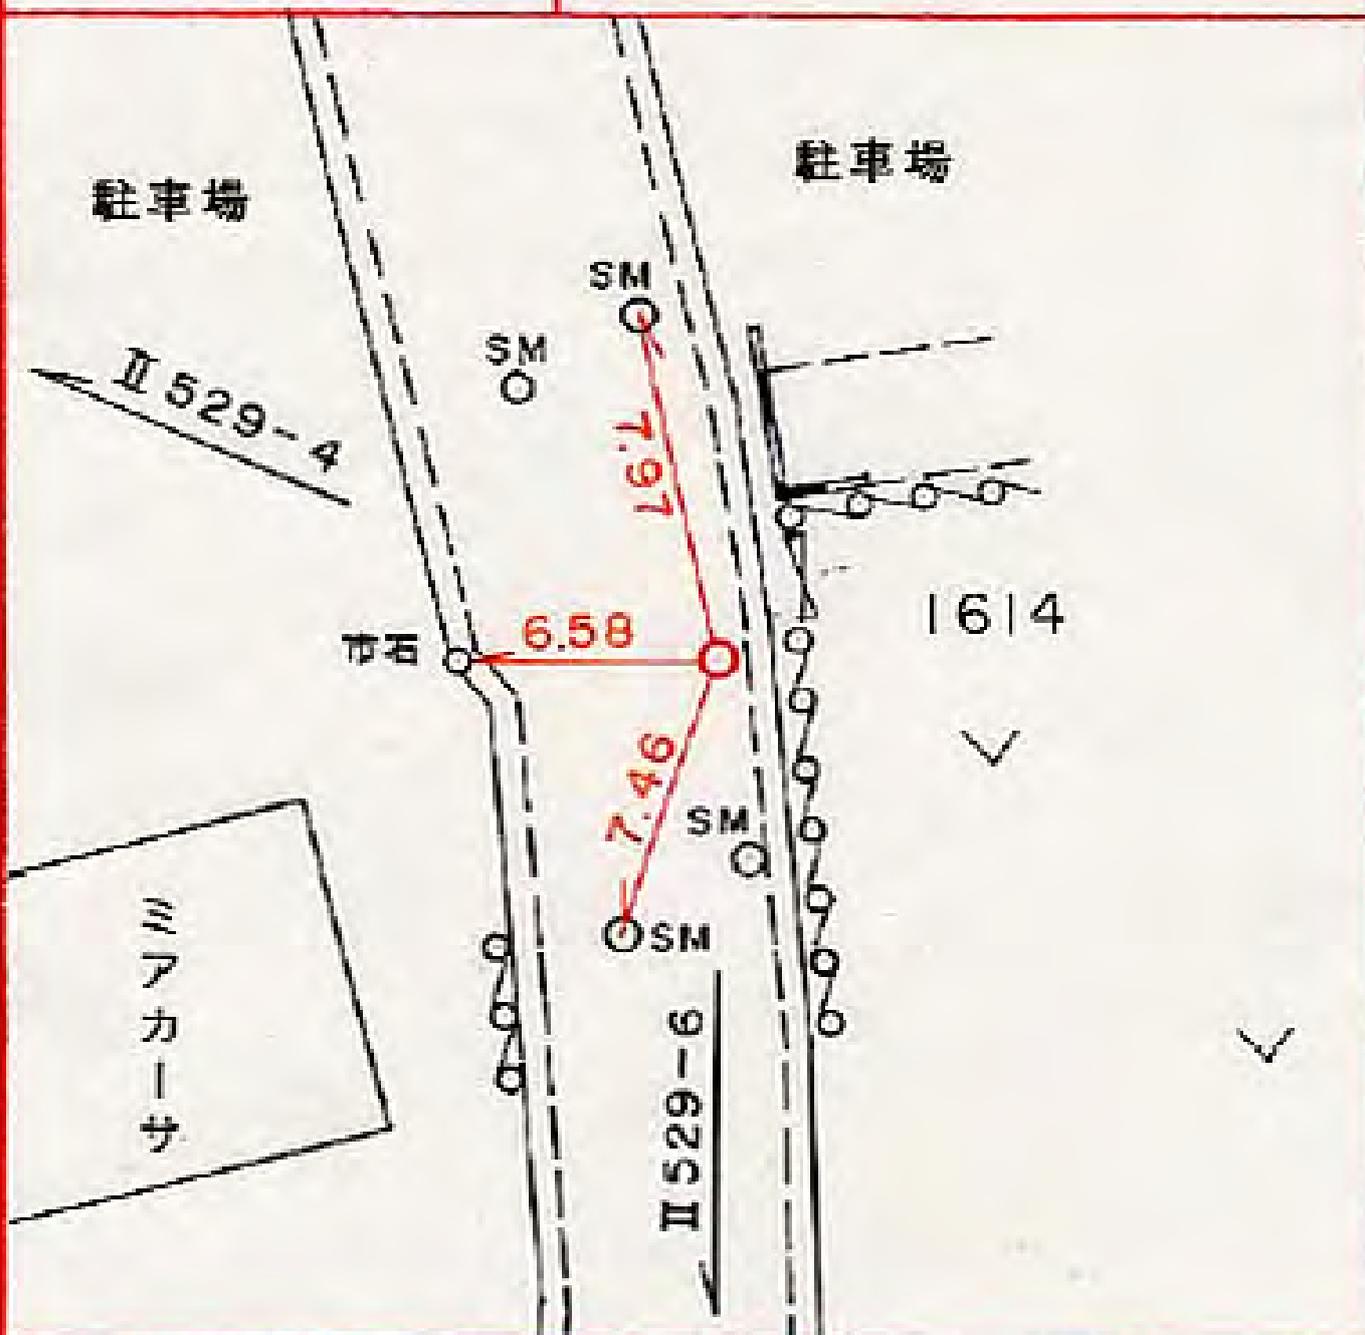

所在地

保土ヶ谷区新井町二九一―三番地先

標識ノ種類

金属標。鋏。木杭

キザミ

線番号


点番号

II 529

6

要

図

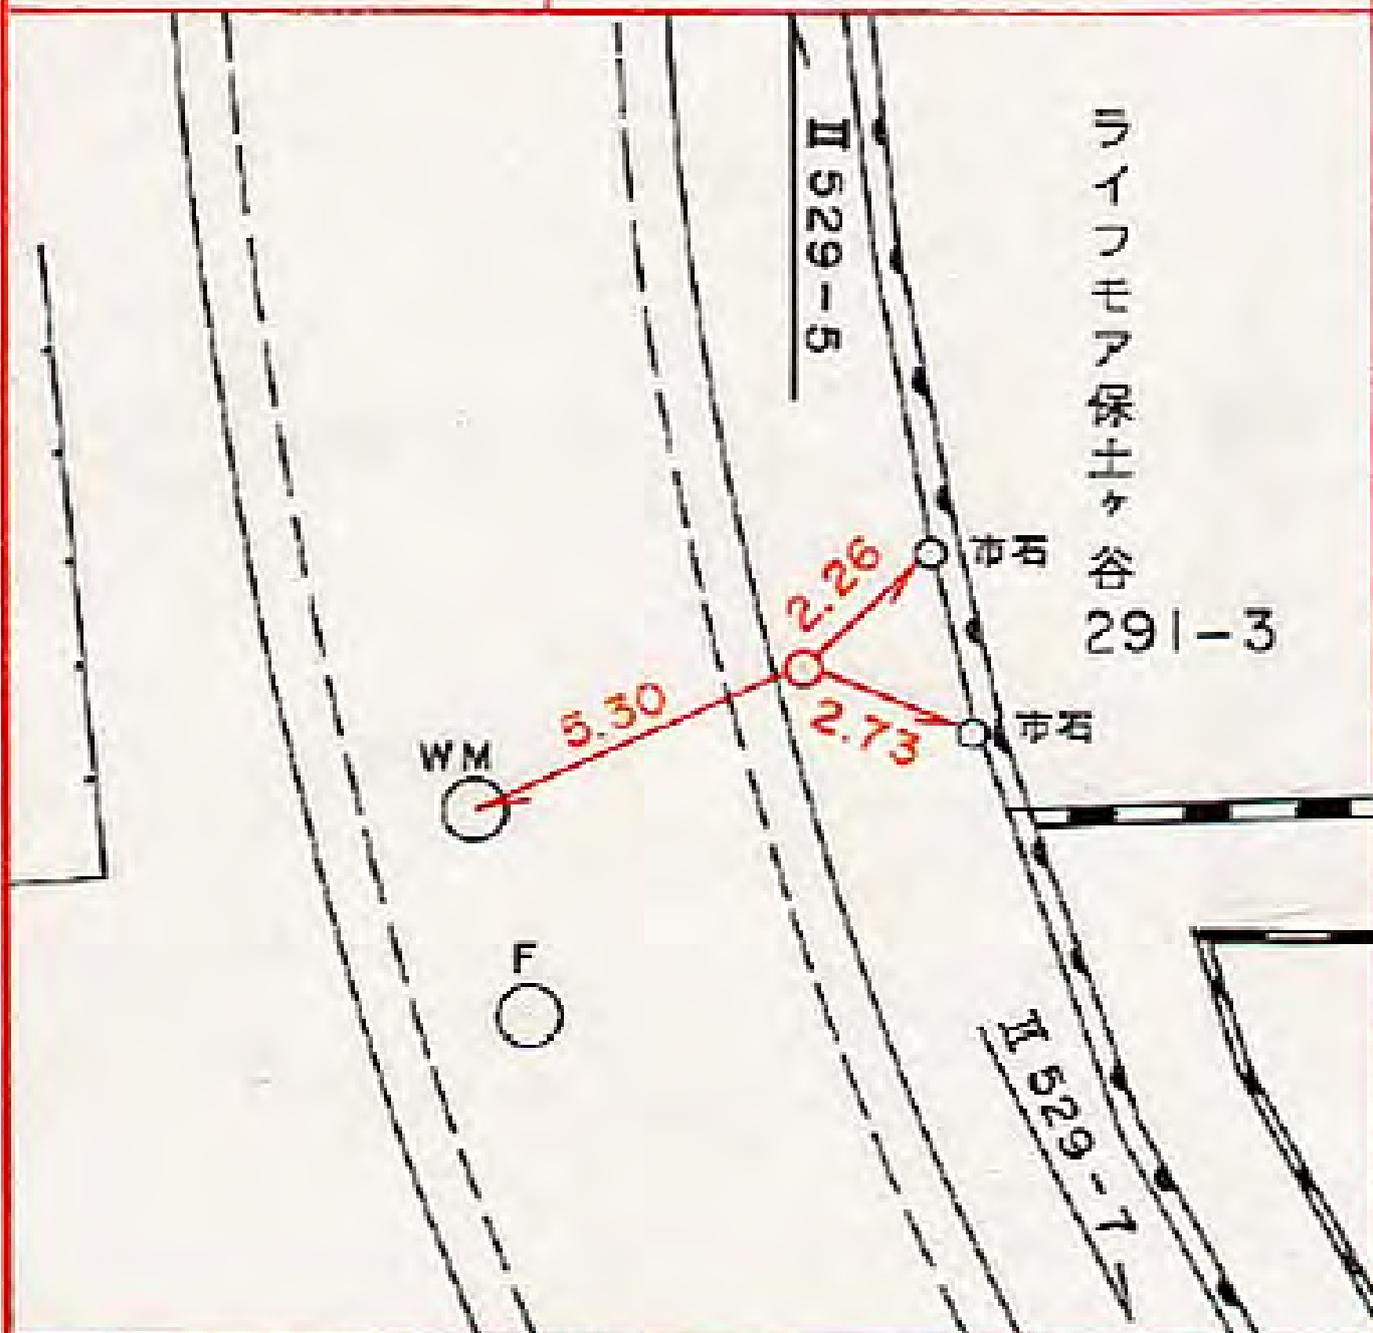

所在地

保土ヶ谷区新井町二七四一―三番地先

標識ノ種類

金属標。鋌。木杭

点番号


7

線番号

II 529

キザミ

要 図

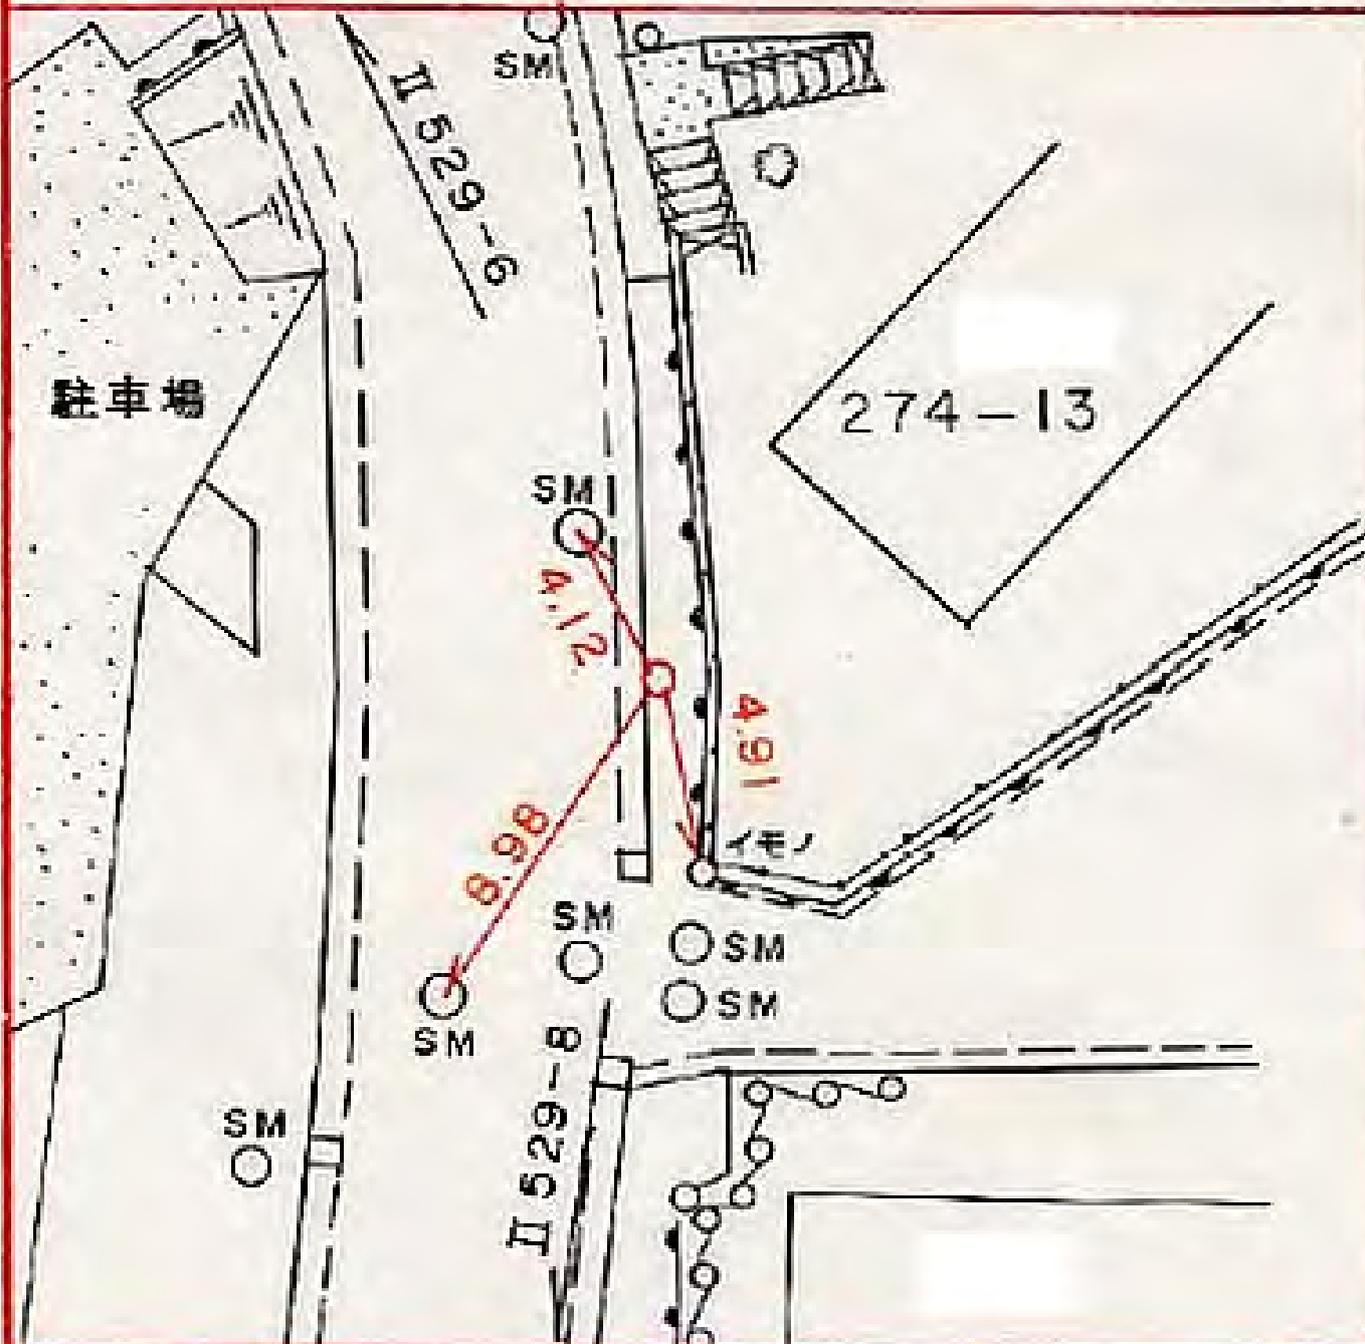

所在地

保土ヶ谷区新井町二六〇一九番地先

標識ノ種類

金属標。鋌。木杭

点番号

8

線番号

II 529

キザミ

要

図

260-9

光陽物産

II 529-7

SM

II 529-12

3.62


1.63

5.56

EP

イE

II 529-18

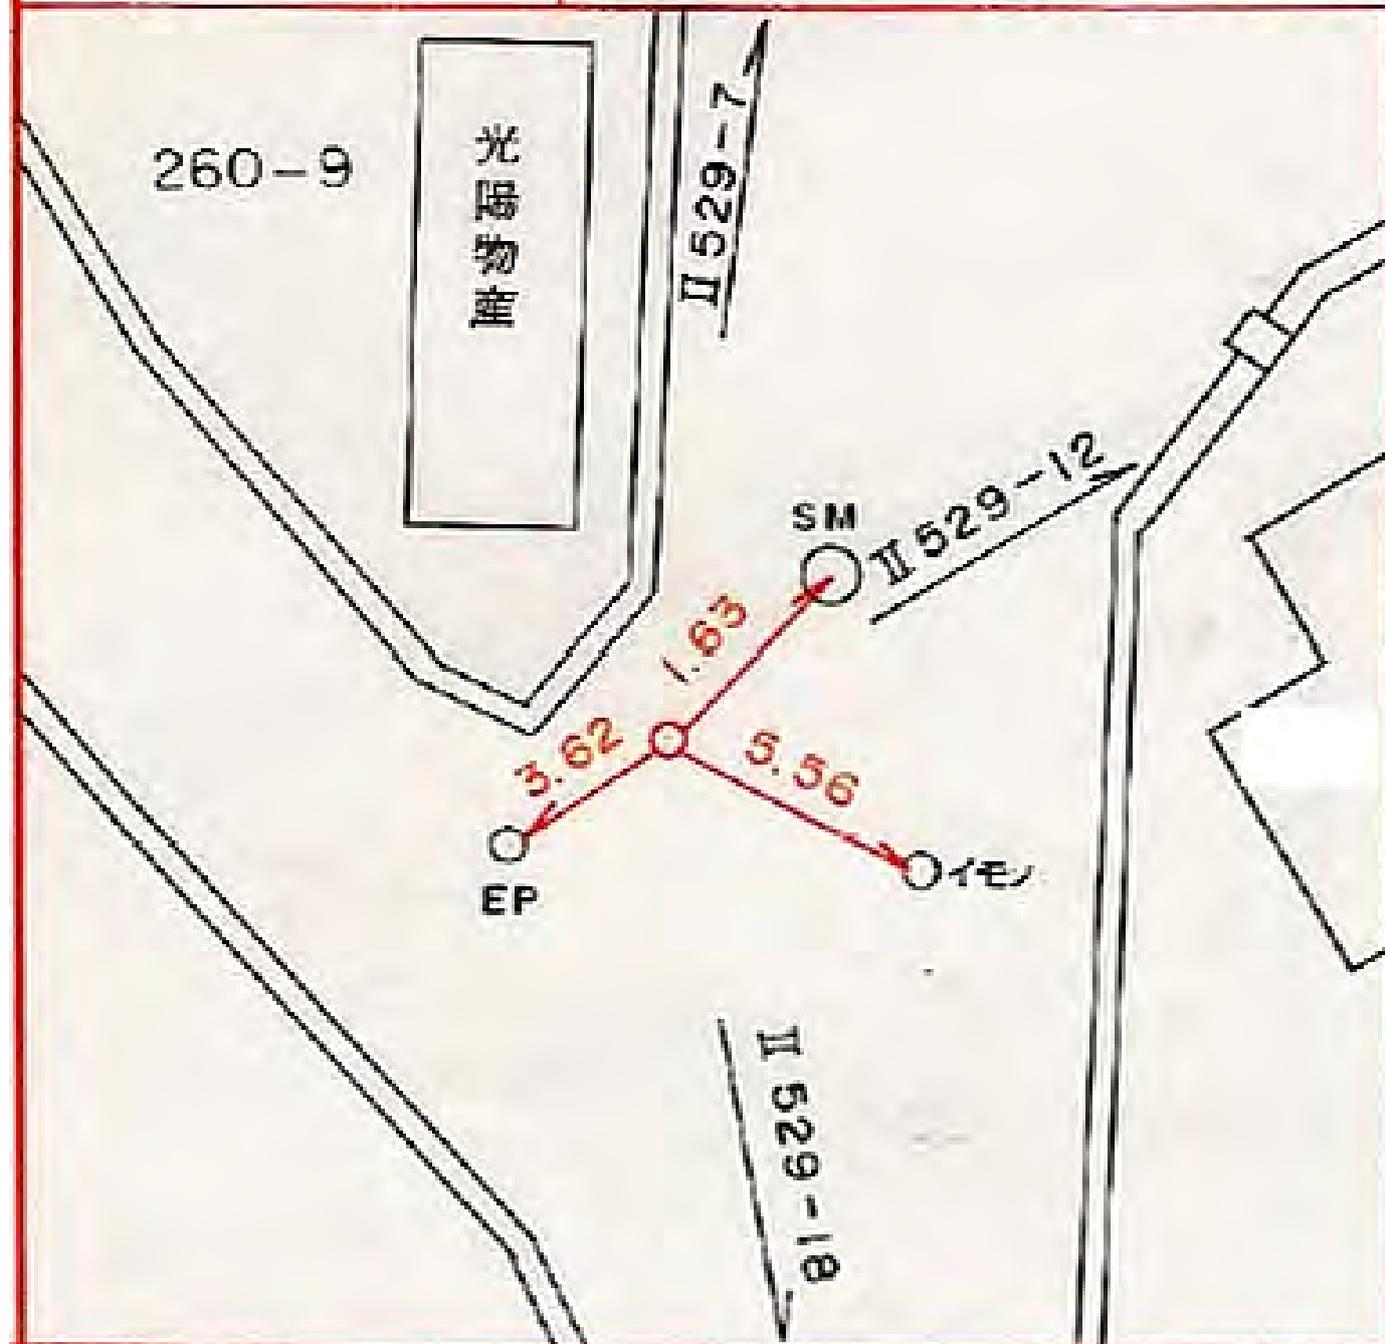

所在地

保土ヶ谷区新井町二二〇―二三番地先

標識ノ種類

金属標。鋏。木杭

点番号

9

線番号

II 529

キザミ

要

図



所在地

保土ヶ谷区新井町二二九一五番地先

標識ノ種類

金属標。鋏。木杭

キザミ


点番号

10

線番号

II 529

要 図

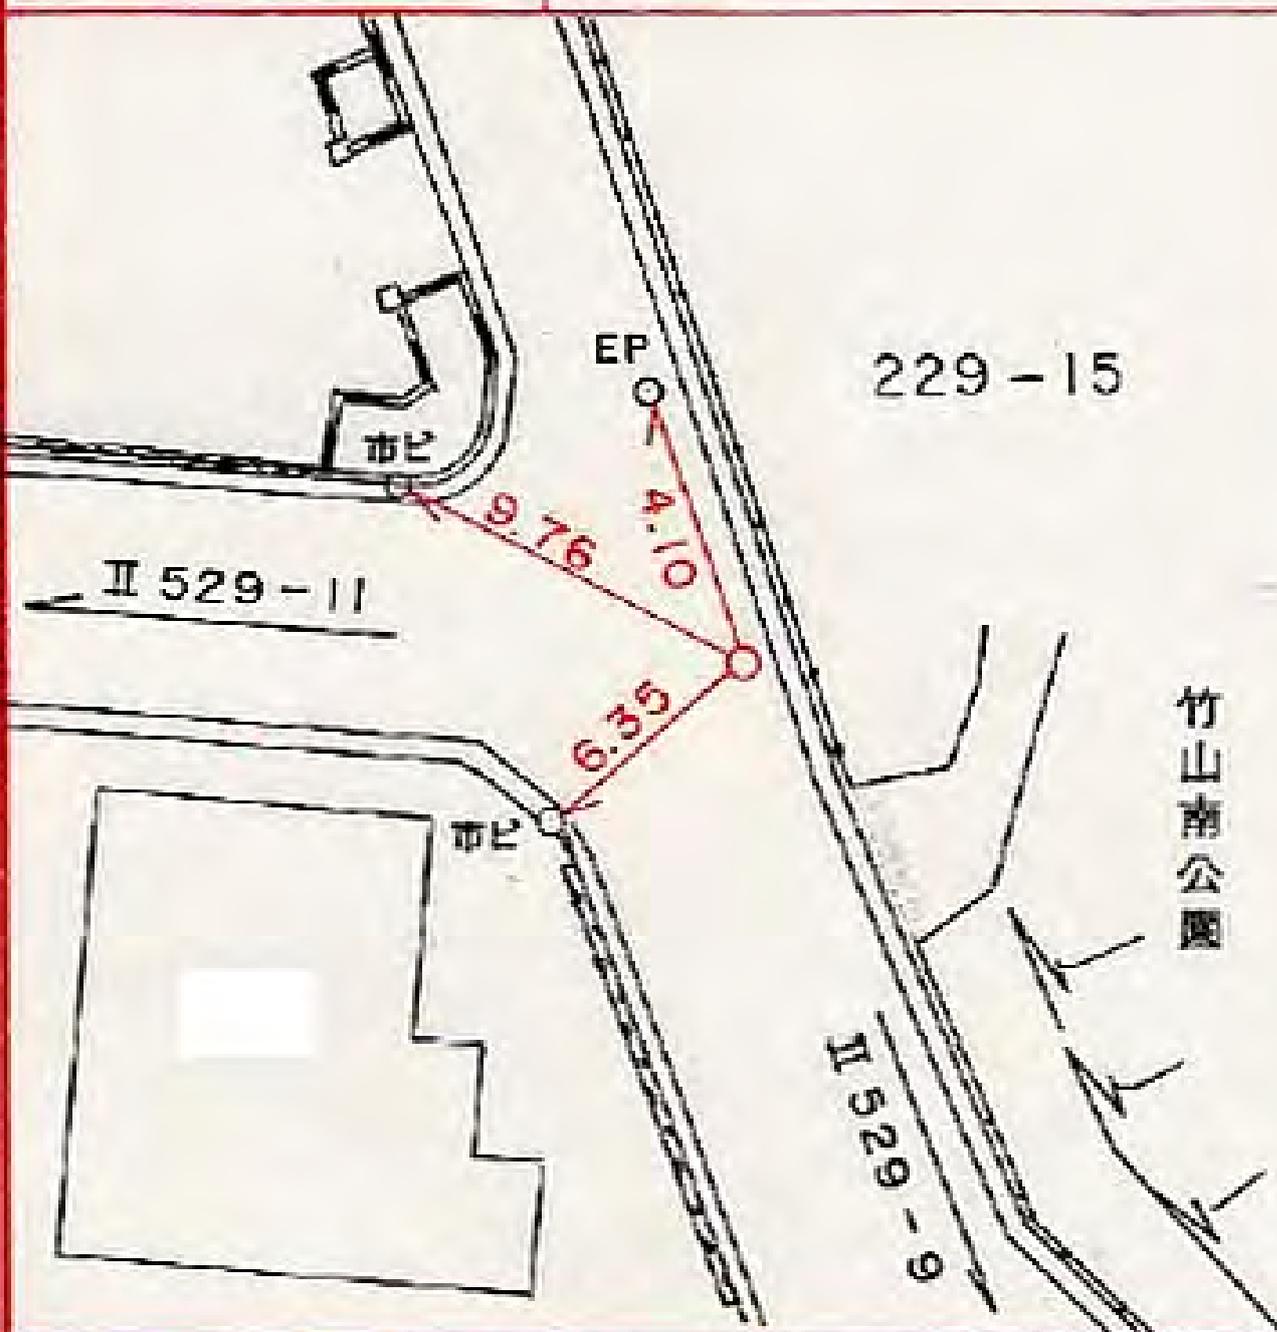

所在地

保土ヶ谷区新井町二二九一七番地先

標識ノ種類

金属標。鋌。木杭

キザミ


点番号

11

線番号

II 529

要 図

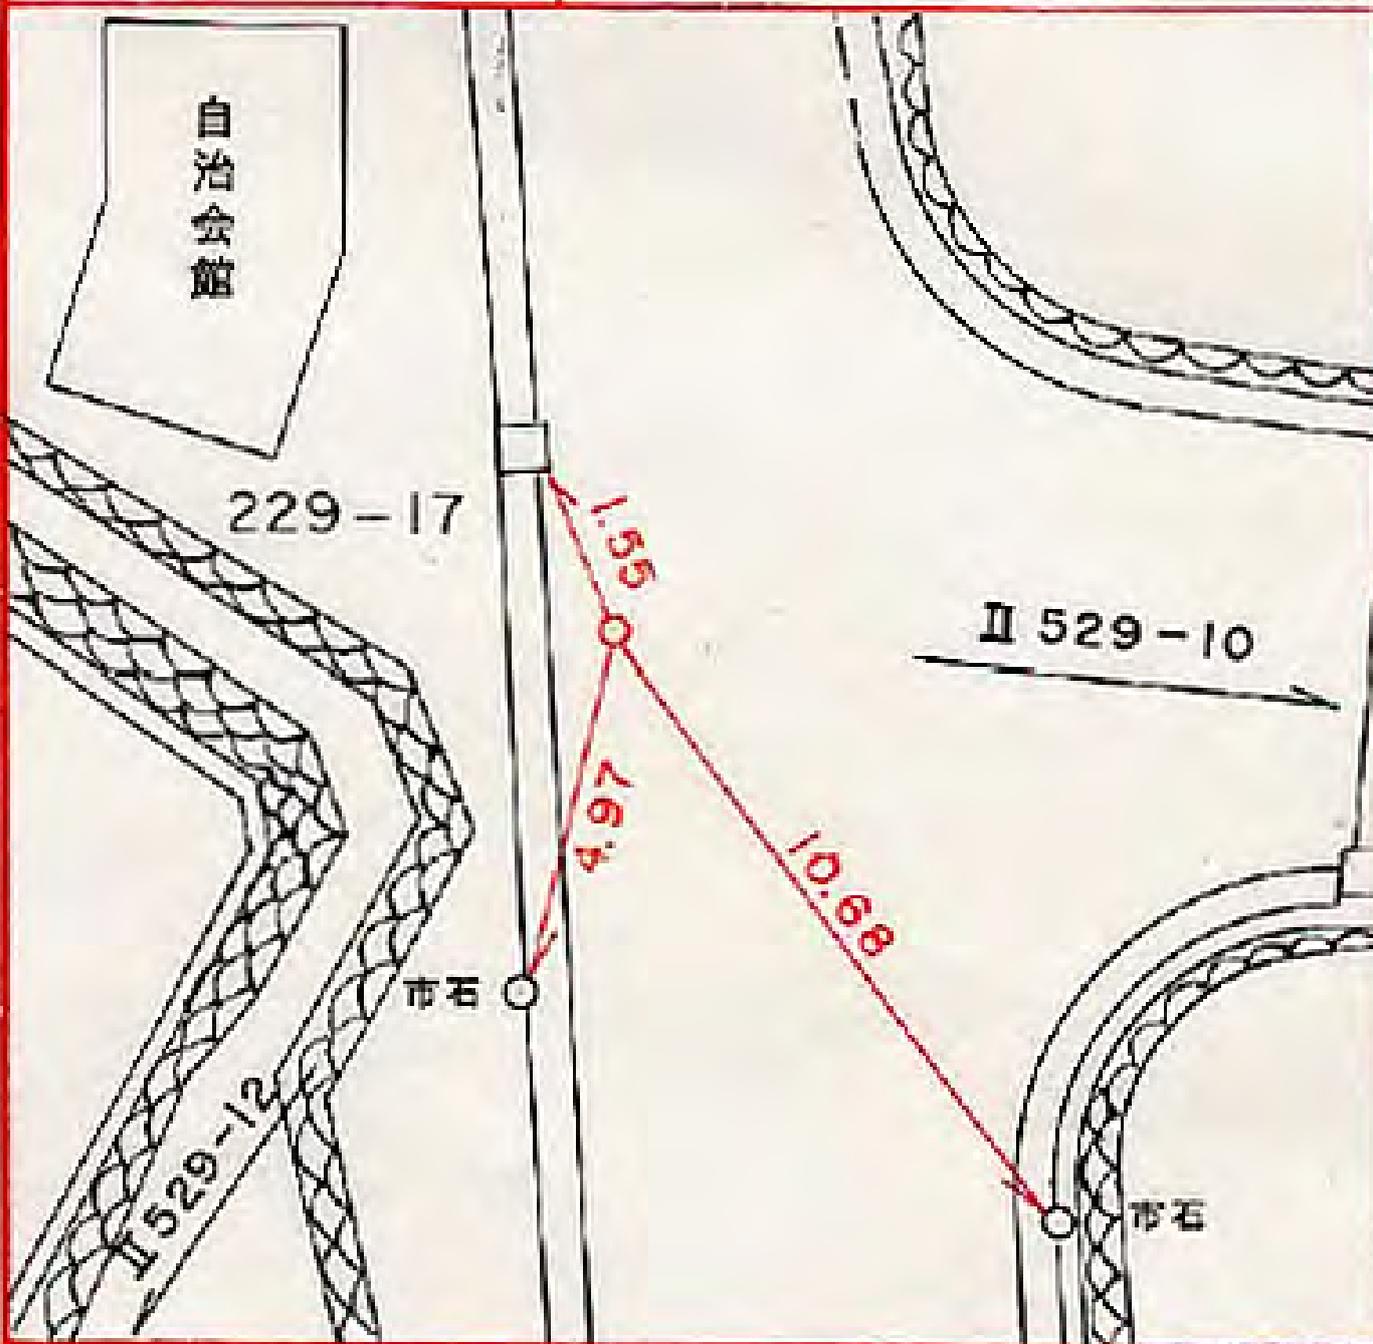

所在地

保土ヶ谷区新井町六五〇番地先

標識ノ種類

金属標。鋏。木杭

キザミ


点番号

13

線番号

II 529

要 図

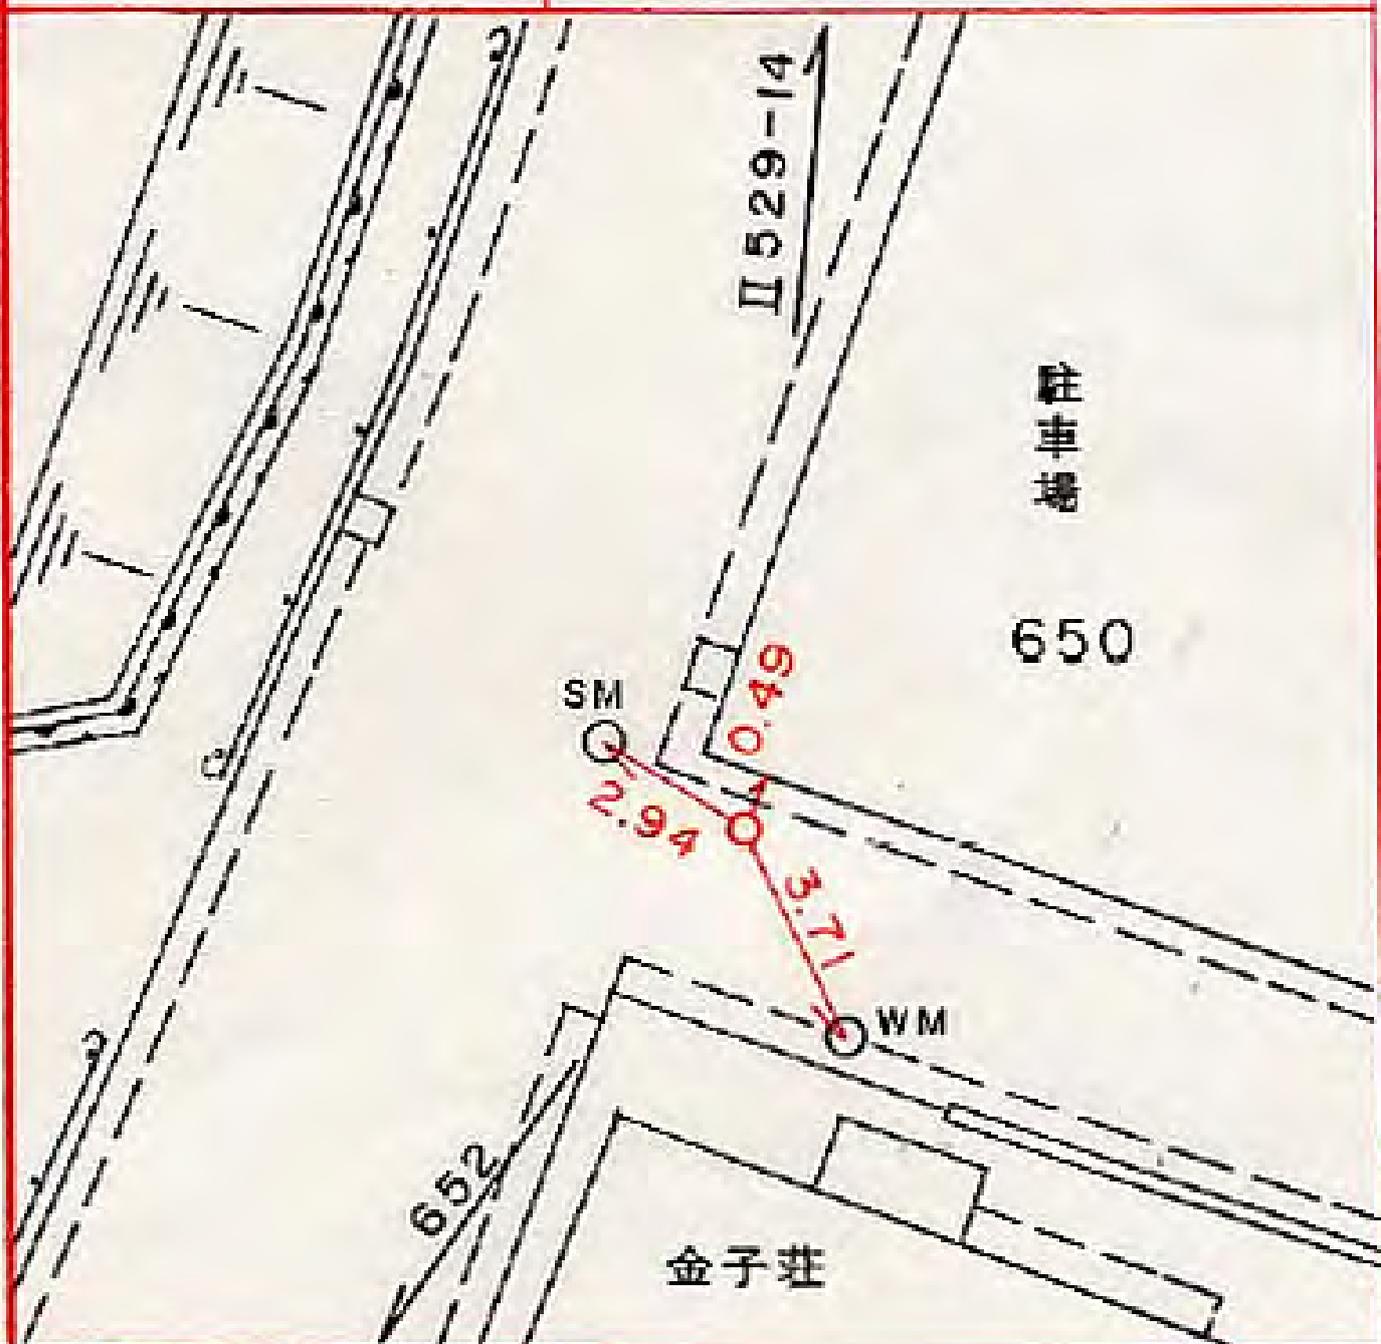

所在地

保土ヶ谷区新井町六四三番地先

標識ノ種類

金属標。鋏。木杭

キザミ


点番号

14

線番号

II 529

要 図

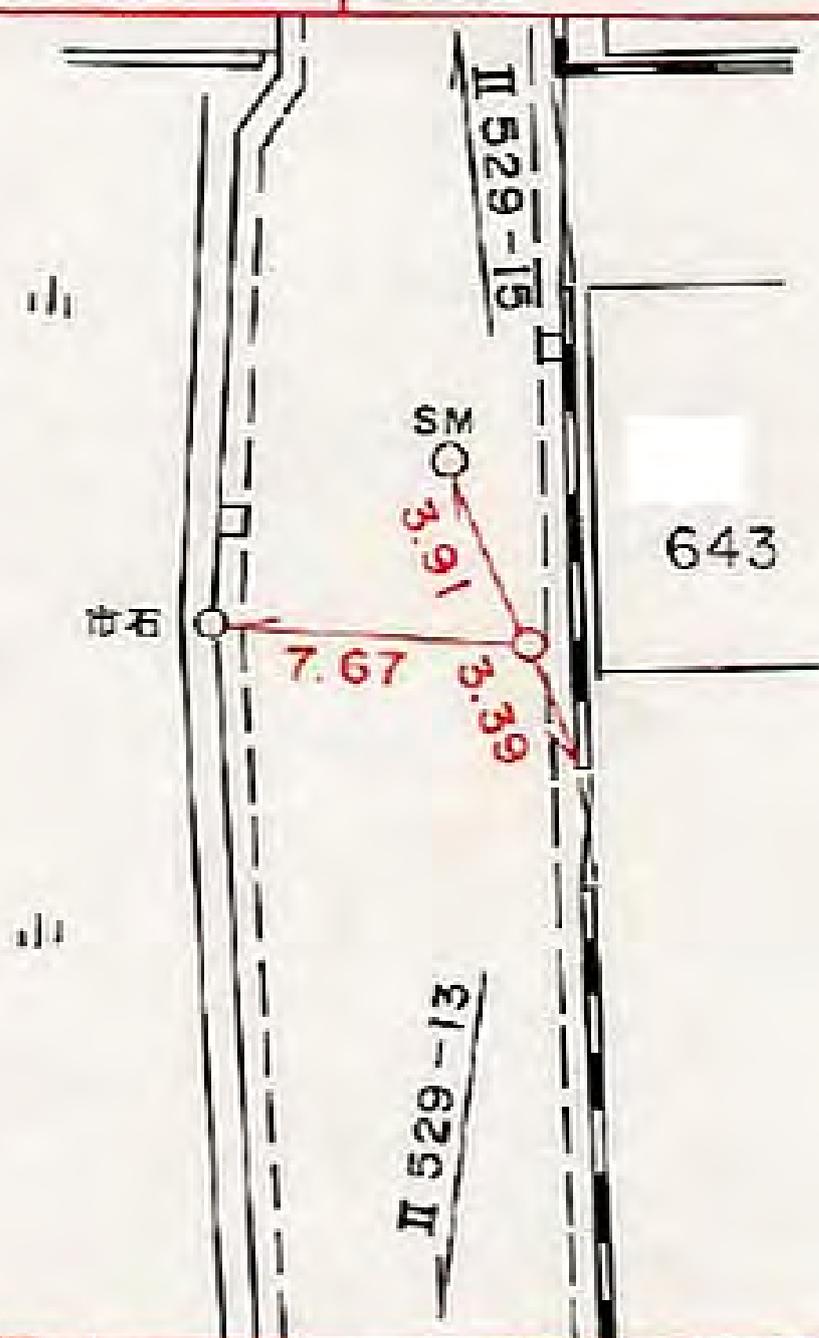

所在地

保土ヶ谷区新井町一六六一三番地先

標識ノ種類

金属標。鋌。木杭

キザミ


点番号

15

線番号

II 529

要 図

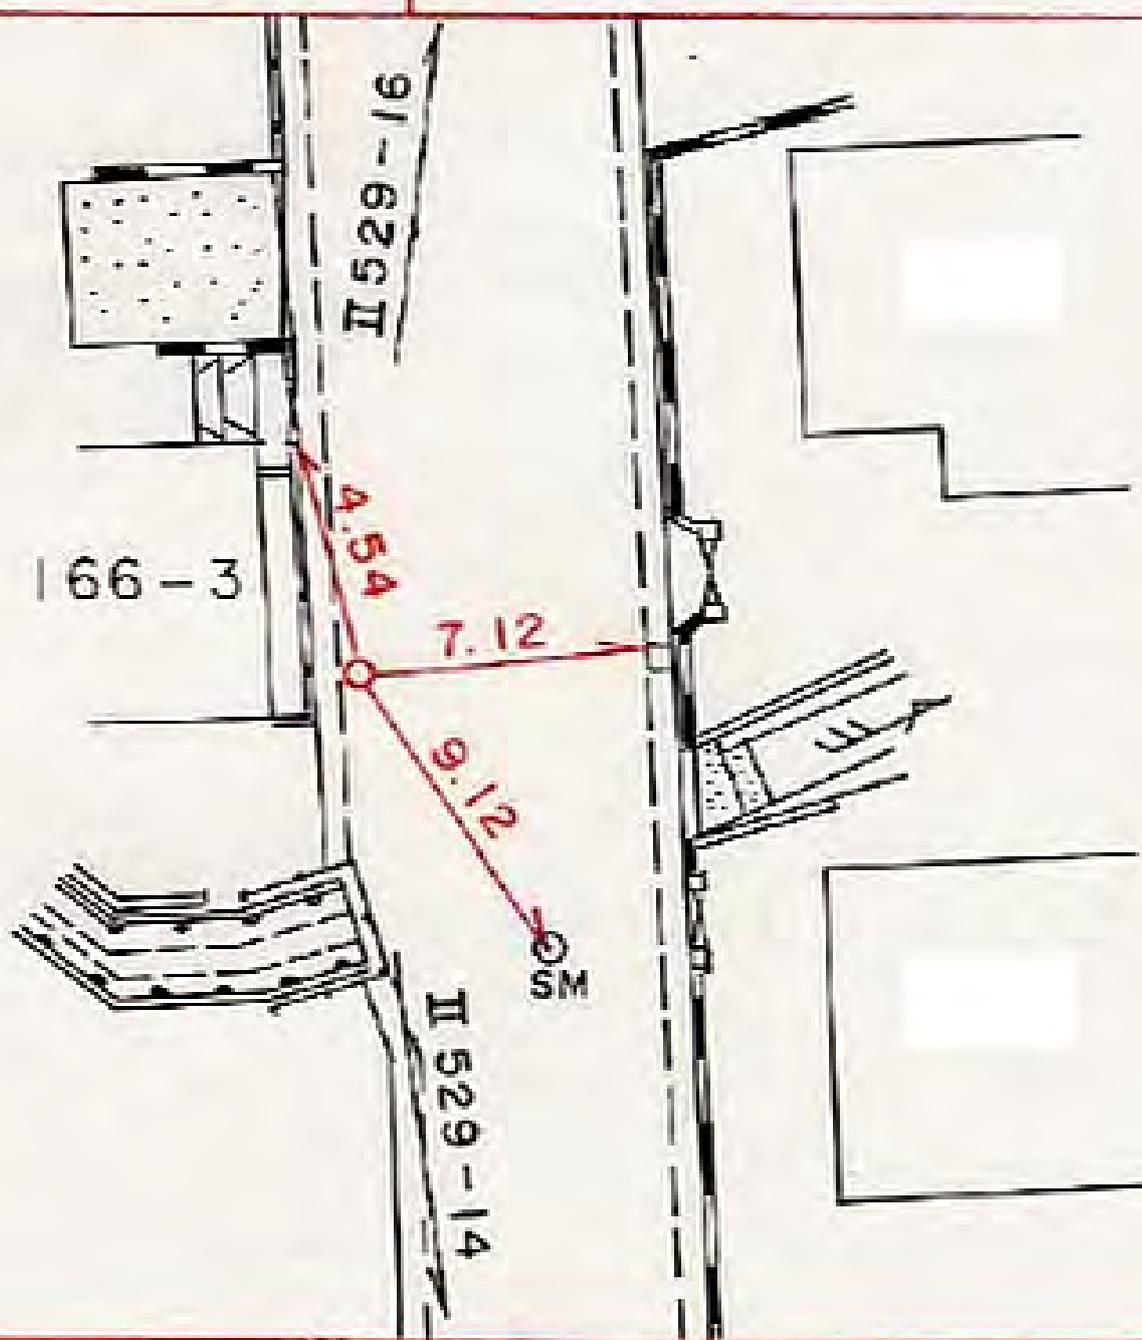

所在地

保土ヶ谷区新井町一七三一一番地先

標識ノ種類

金属標。鋏。木杭

キザミ


点番号

16

線番号

II 529

要 図

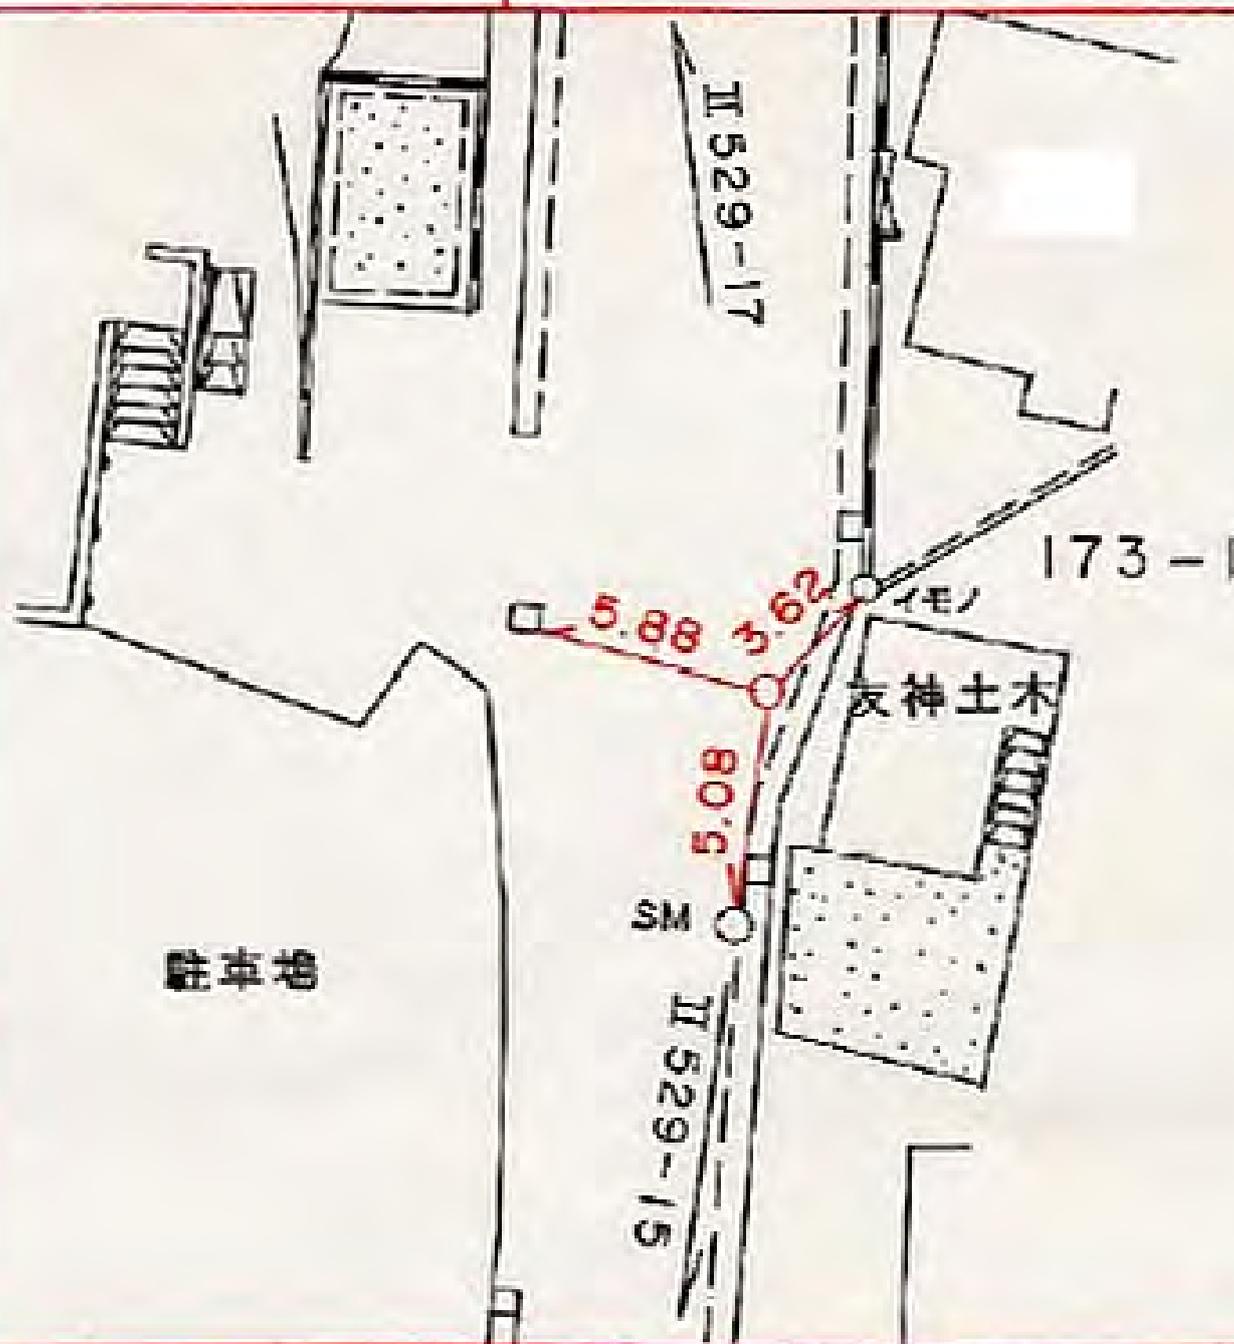

所在地

保土ヶ谷区新井町五三七番地先

標識ノ種類

金属標。鋏。木杭

点番号


17

線番号

II 529

キザミ

要 図

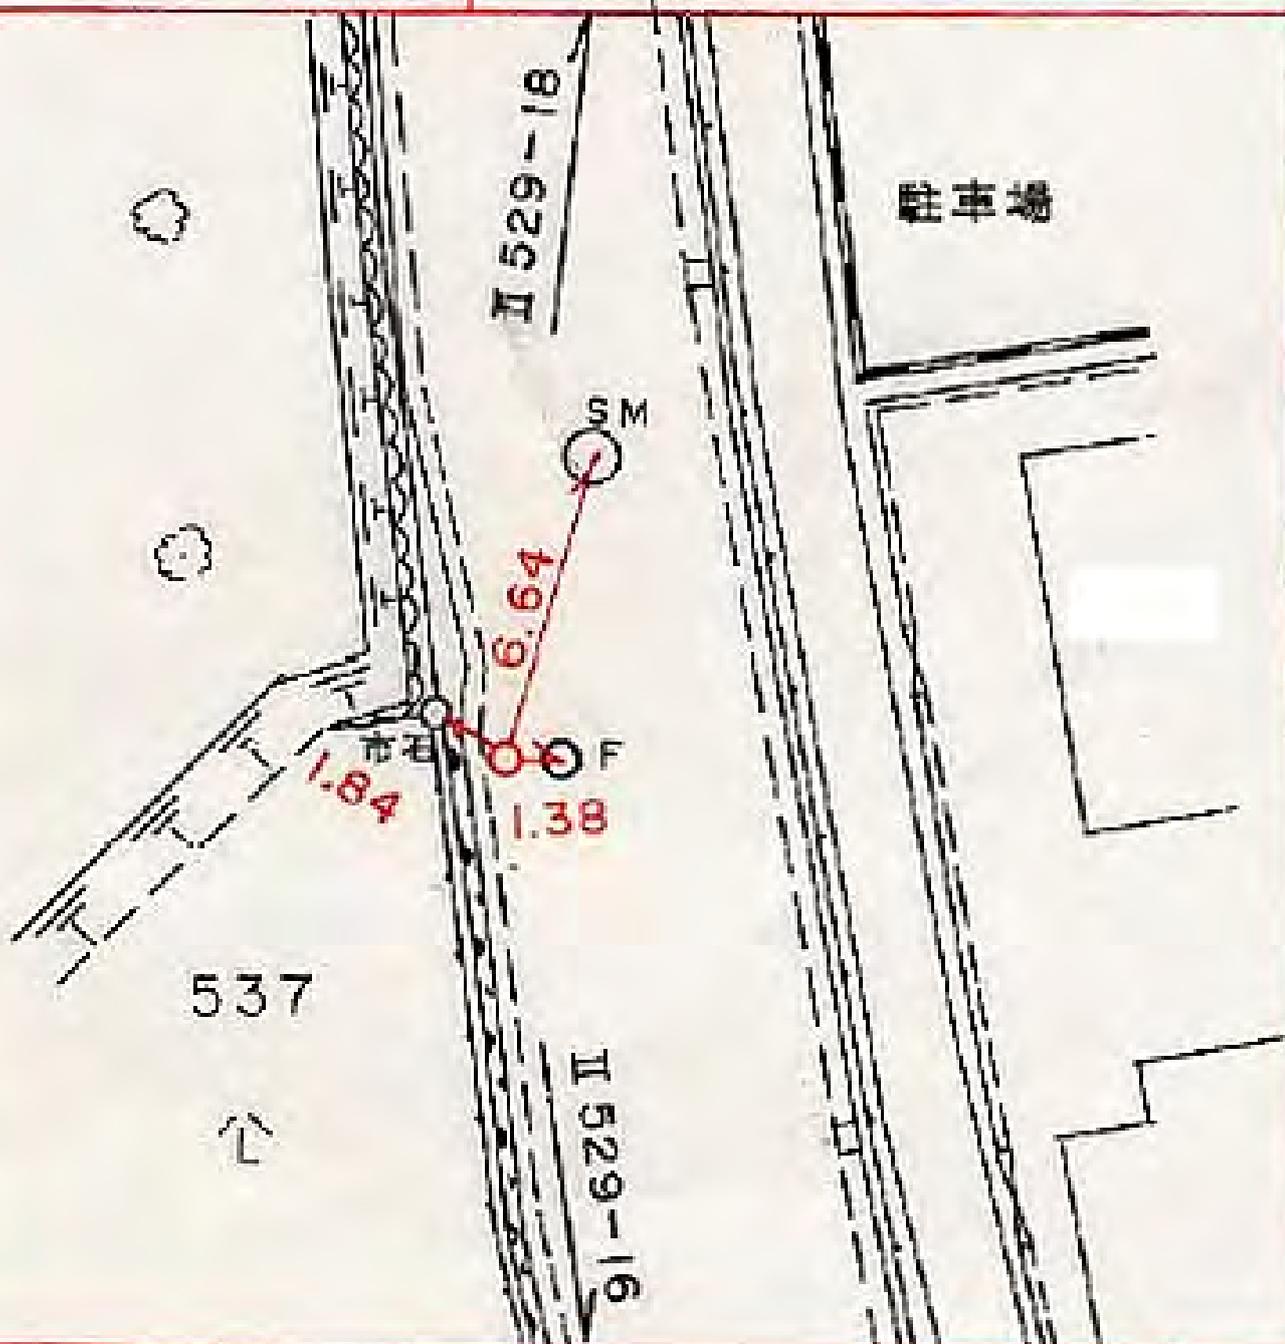

所在地

保土ヶ谷区新井町二六六番地先

標識ノ種類

金属標。鋏。木杭

点番号

18

線番号

II 529

キザミ

要 図



所在地

神奈川県神奈川区神大寺二丁目九八一―一五番地先

標識ノ種類

金属標。鋏。木杭

キザミ


線番号

II 530

点番号

I

要 図

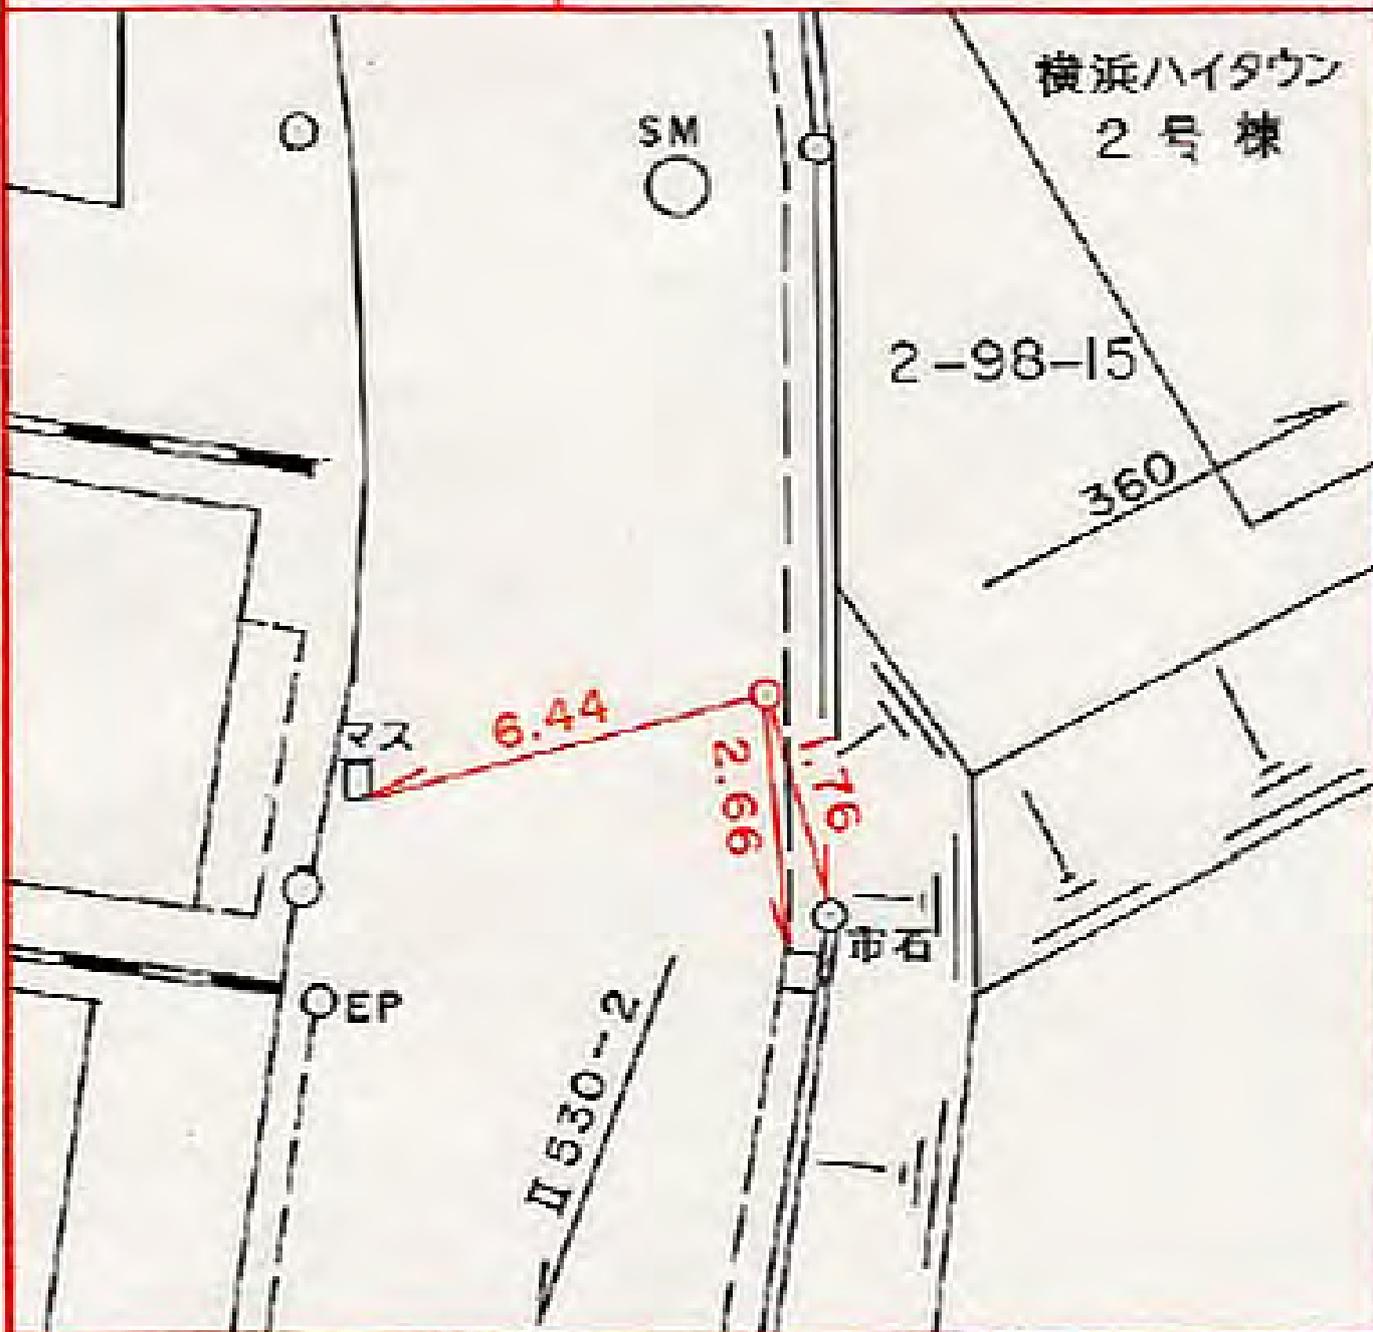

所在地

神奈川県神奈川区神大寺二丁目四番地先

標識ノ種類

金属標。鋏。木杭

キザミ


点番号

2

線番号

II 530

要 図

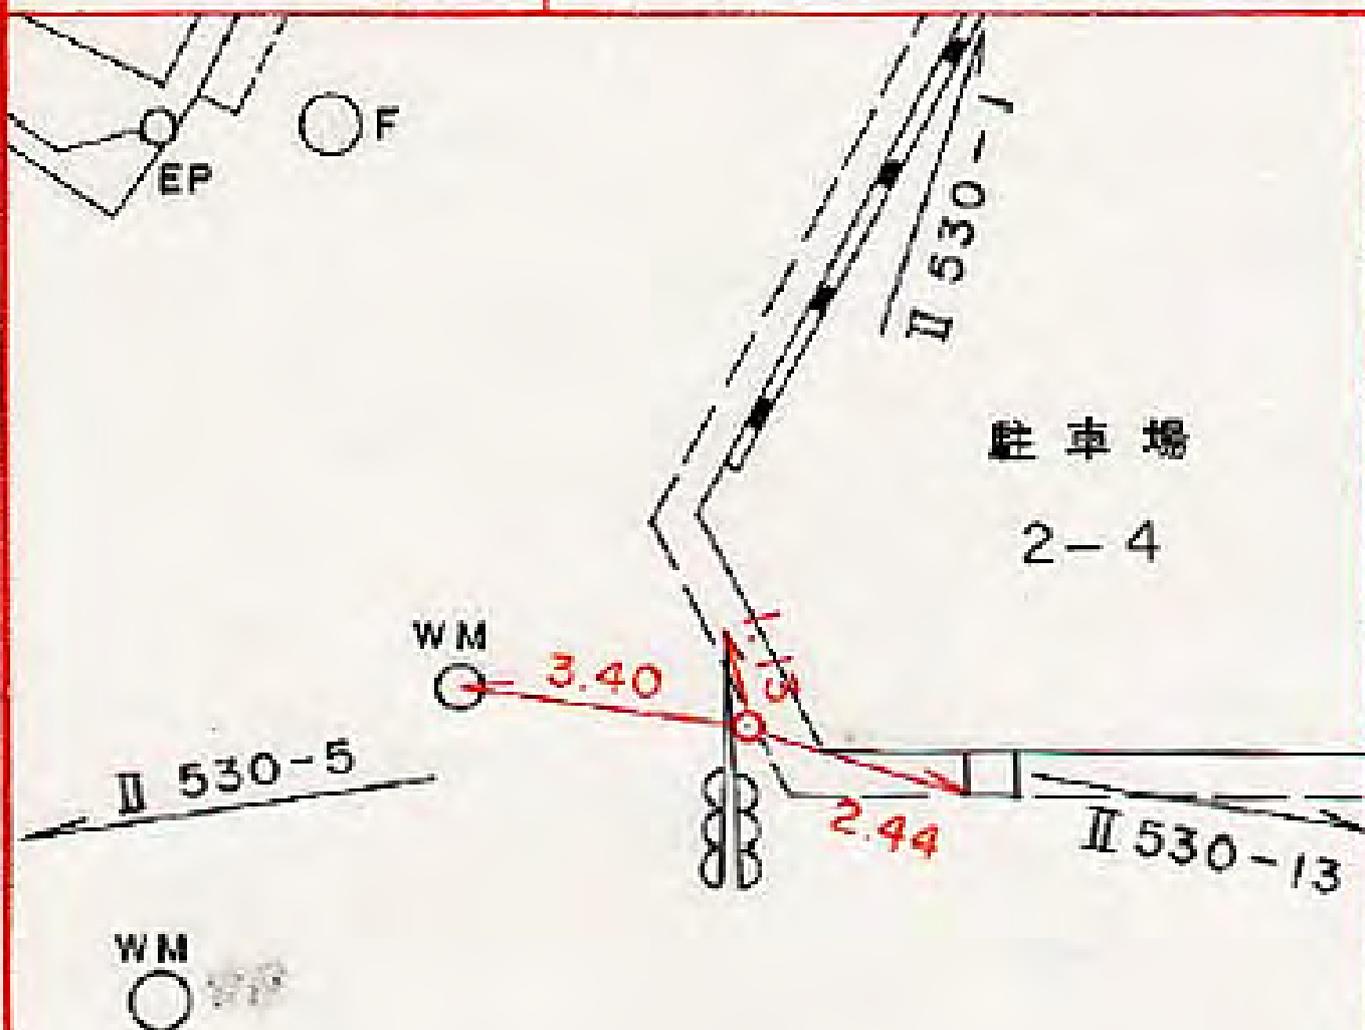

所在地

神奈川県三ツ沢町三〇番地先

標識ノ種類

金属標。鋏。木杭

点番号


3

線番号

II 530

キザミ

要 図

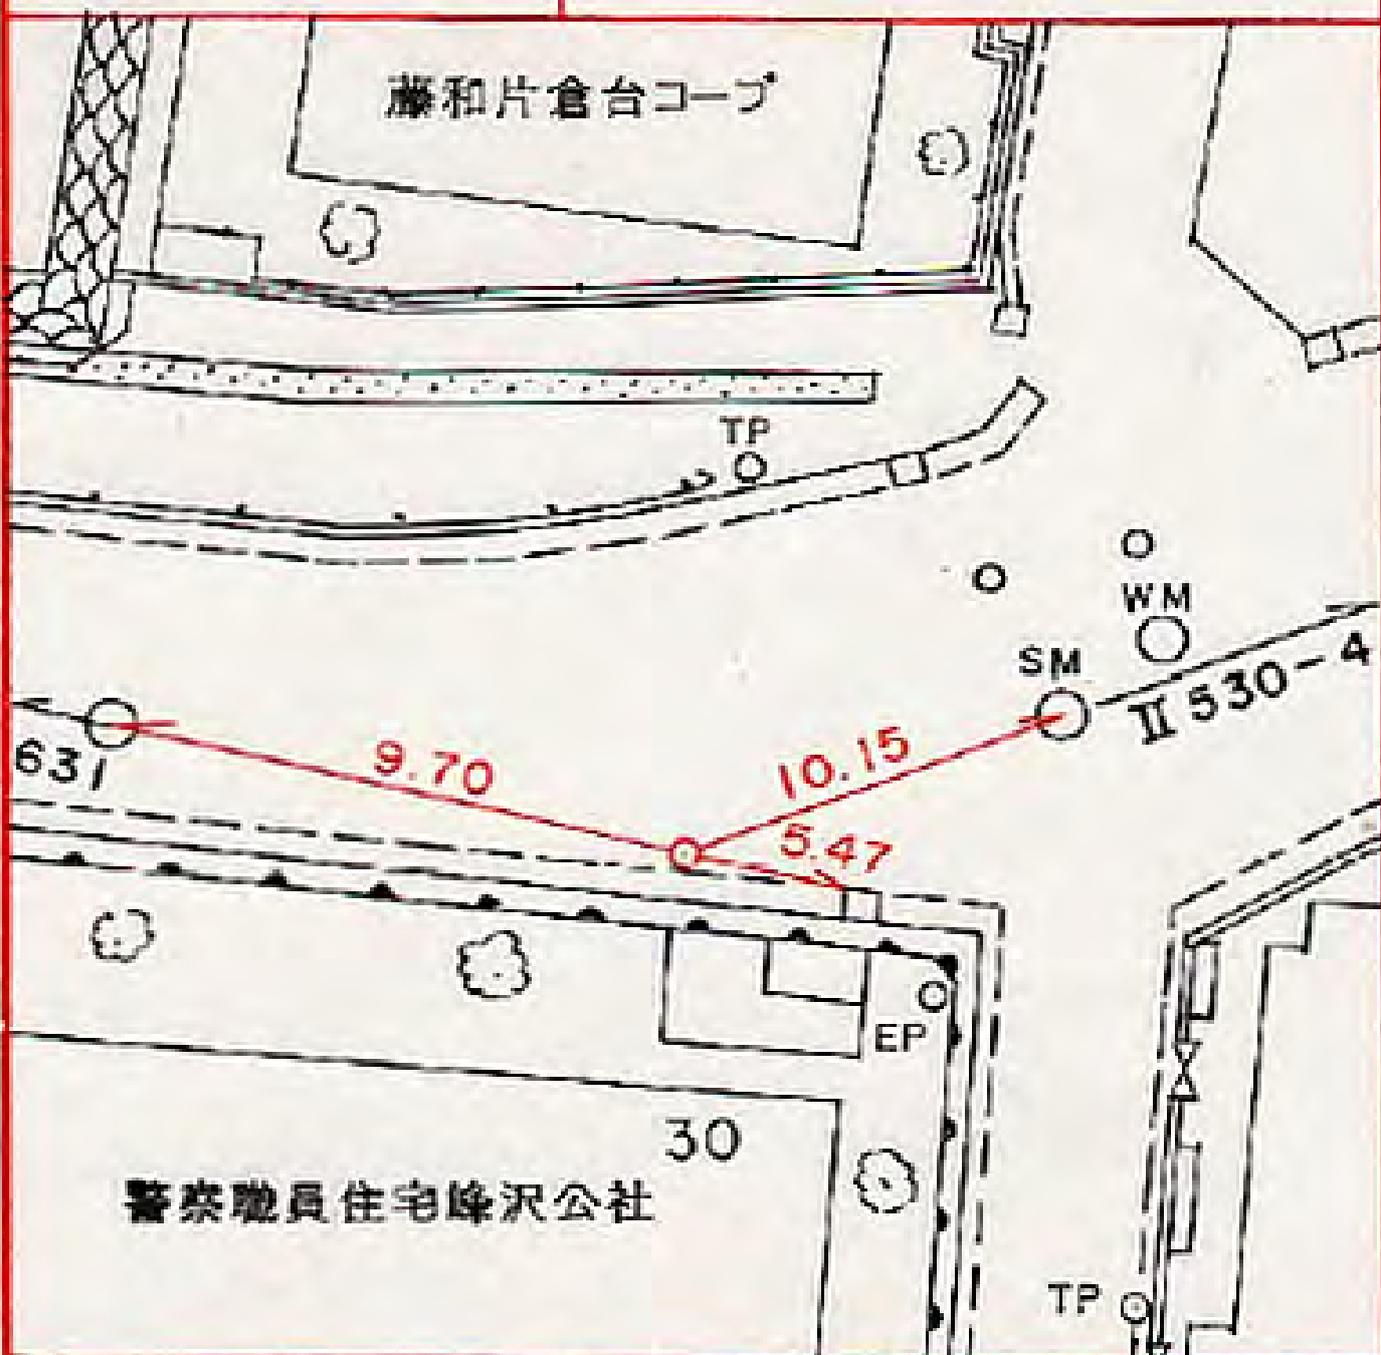

所在地

神奈川県神奈川区神大寺三丁目一一二八番地先

標識ノ種類

金属標。鋏。木杭

キザミ

線番号

II 530

点番号

4

要 図

3-1-28

アズウェル

II 530-5

II 530-3

市石

5.92

0.84


2.94 SM

SM

EP

東洋商事(株)

駐車場

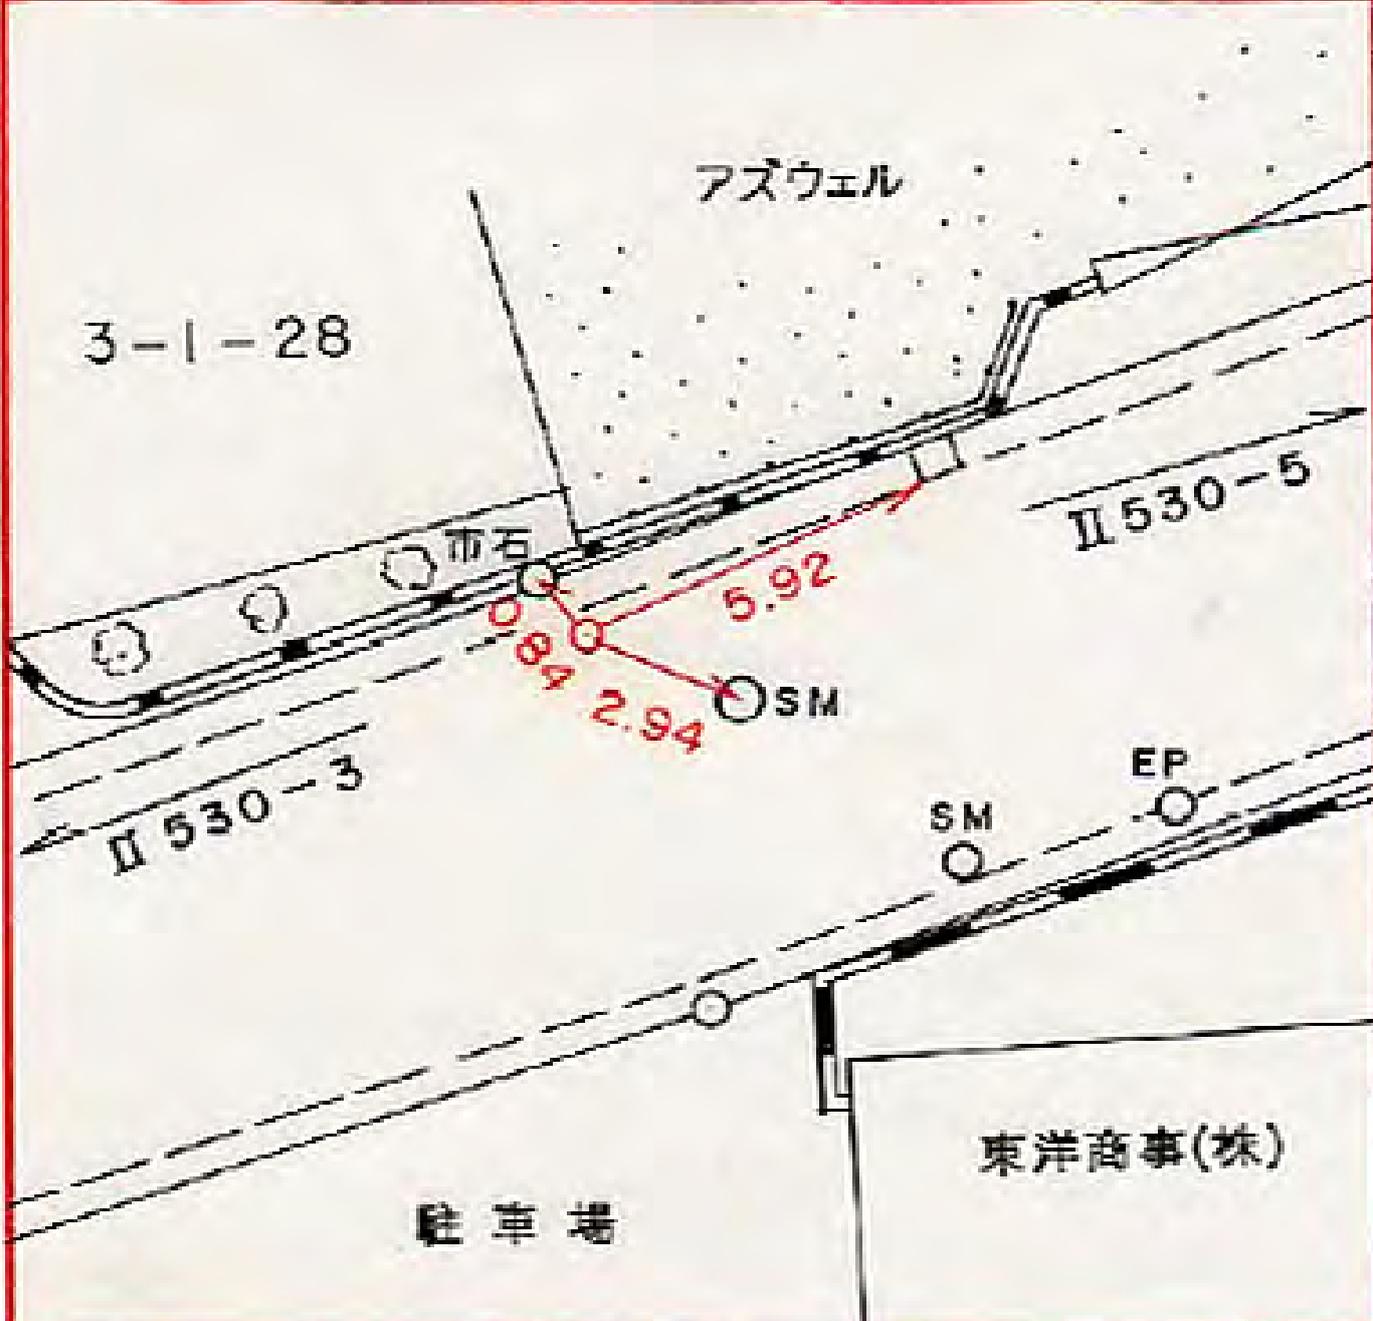

線番号

点番号

標識ノ種類

所在地

II 530

5

金属標。鋏。木杭

神奈川区神大寺三丁目一番地先

要

図

キザミ

(財)紫雲会横浜病院

3-1

II 530-4

2.04


5.77

II 530-2

SM

4.95

光風園

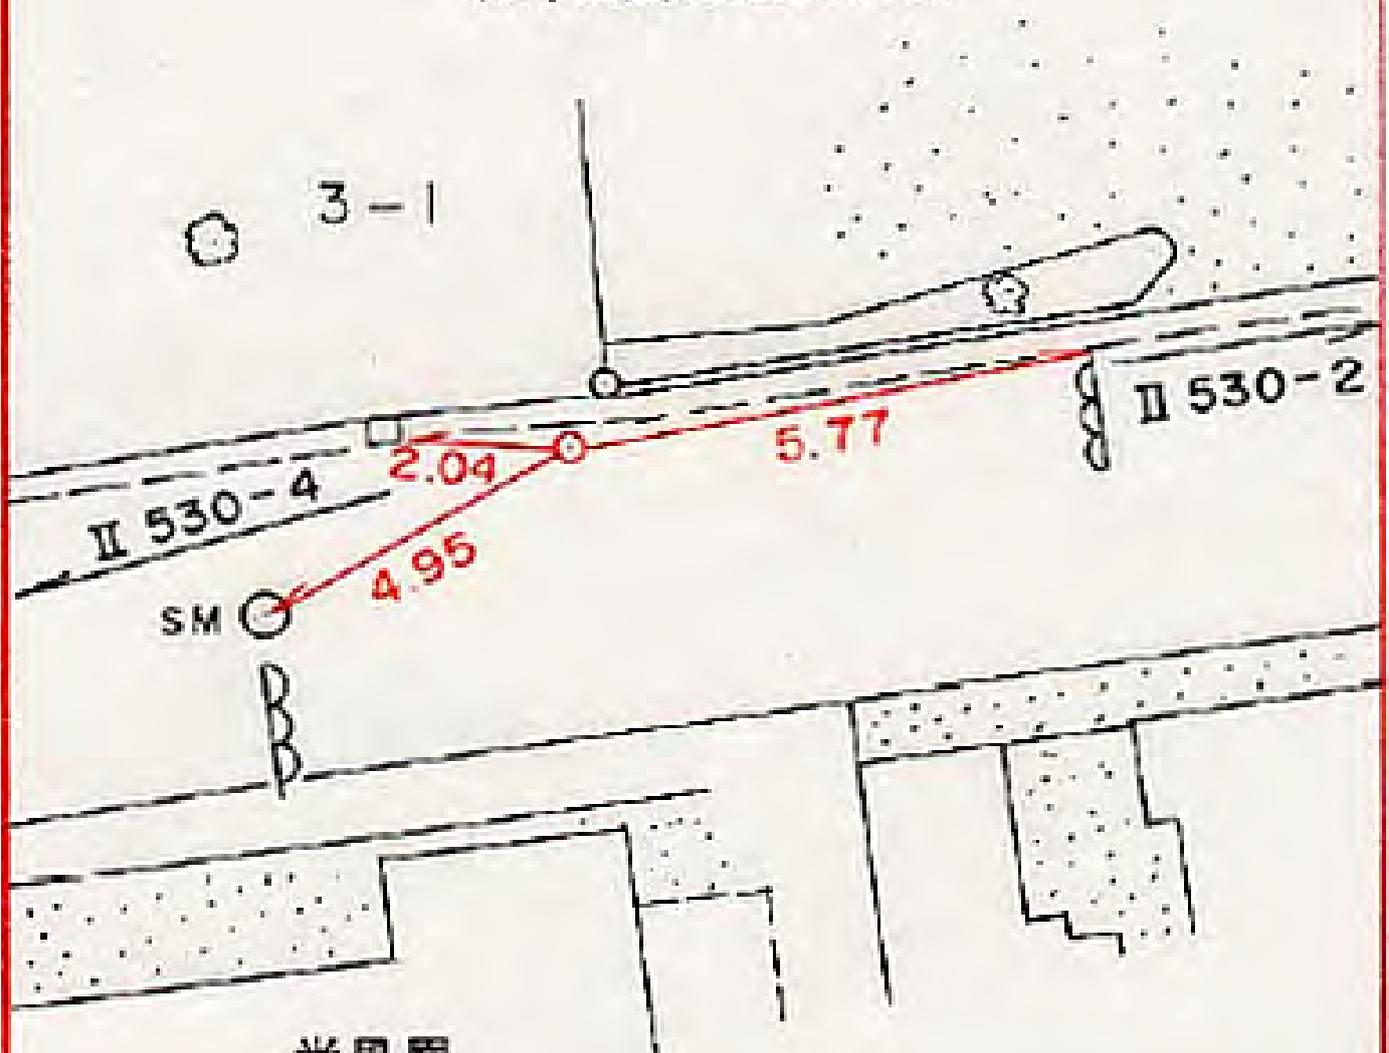

所在地

神奈川県三ツ沢下町二〇一二三番地先

標識ノ種類

金属標。鋏。木杭

点番号

6


線番号

II 530

キザミ

要 図

三ツ沢
ガーデン山ヒルズ
20-23

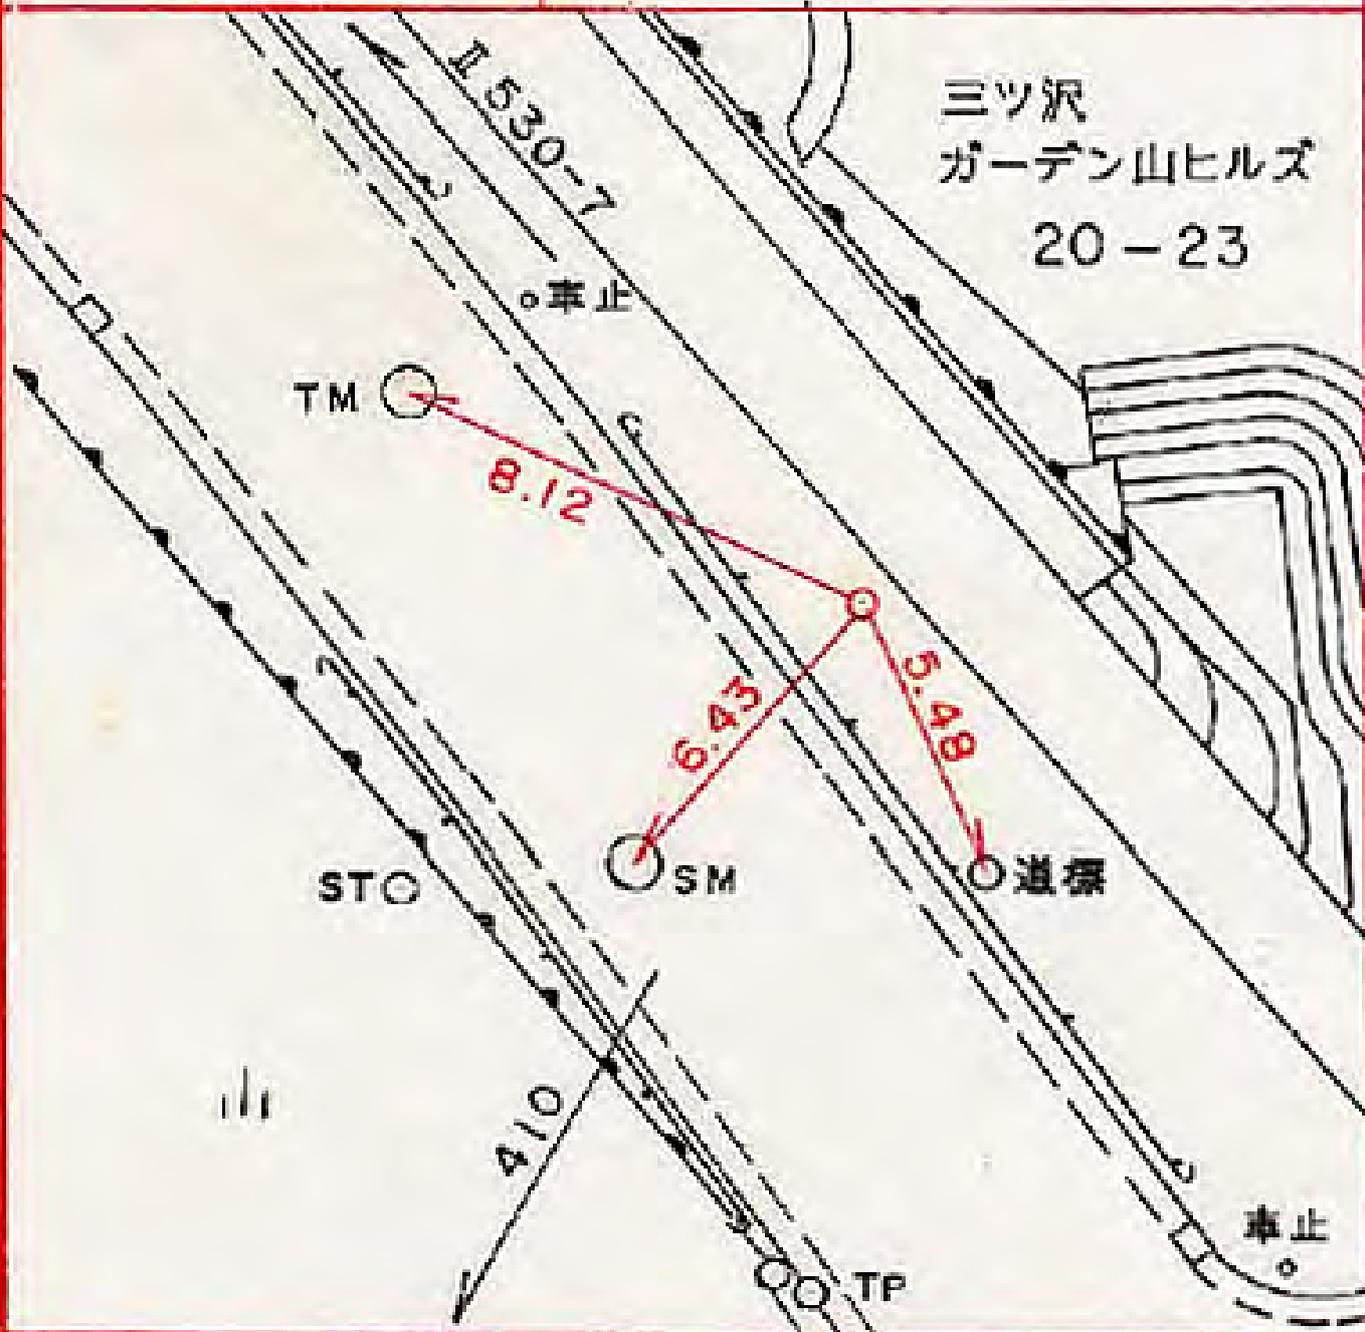

所在地

神奈川県三ツ沢下町二九一二五番地先

標識ノ種類

金属標。鋳。木杭

点番号

8


線番号

II 530

キザミ

要 図

市立松本中学校

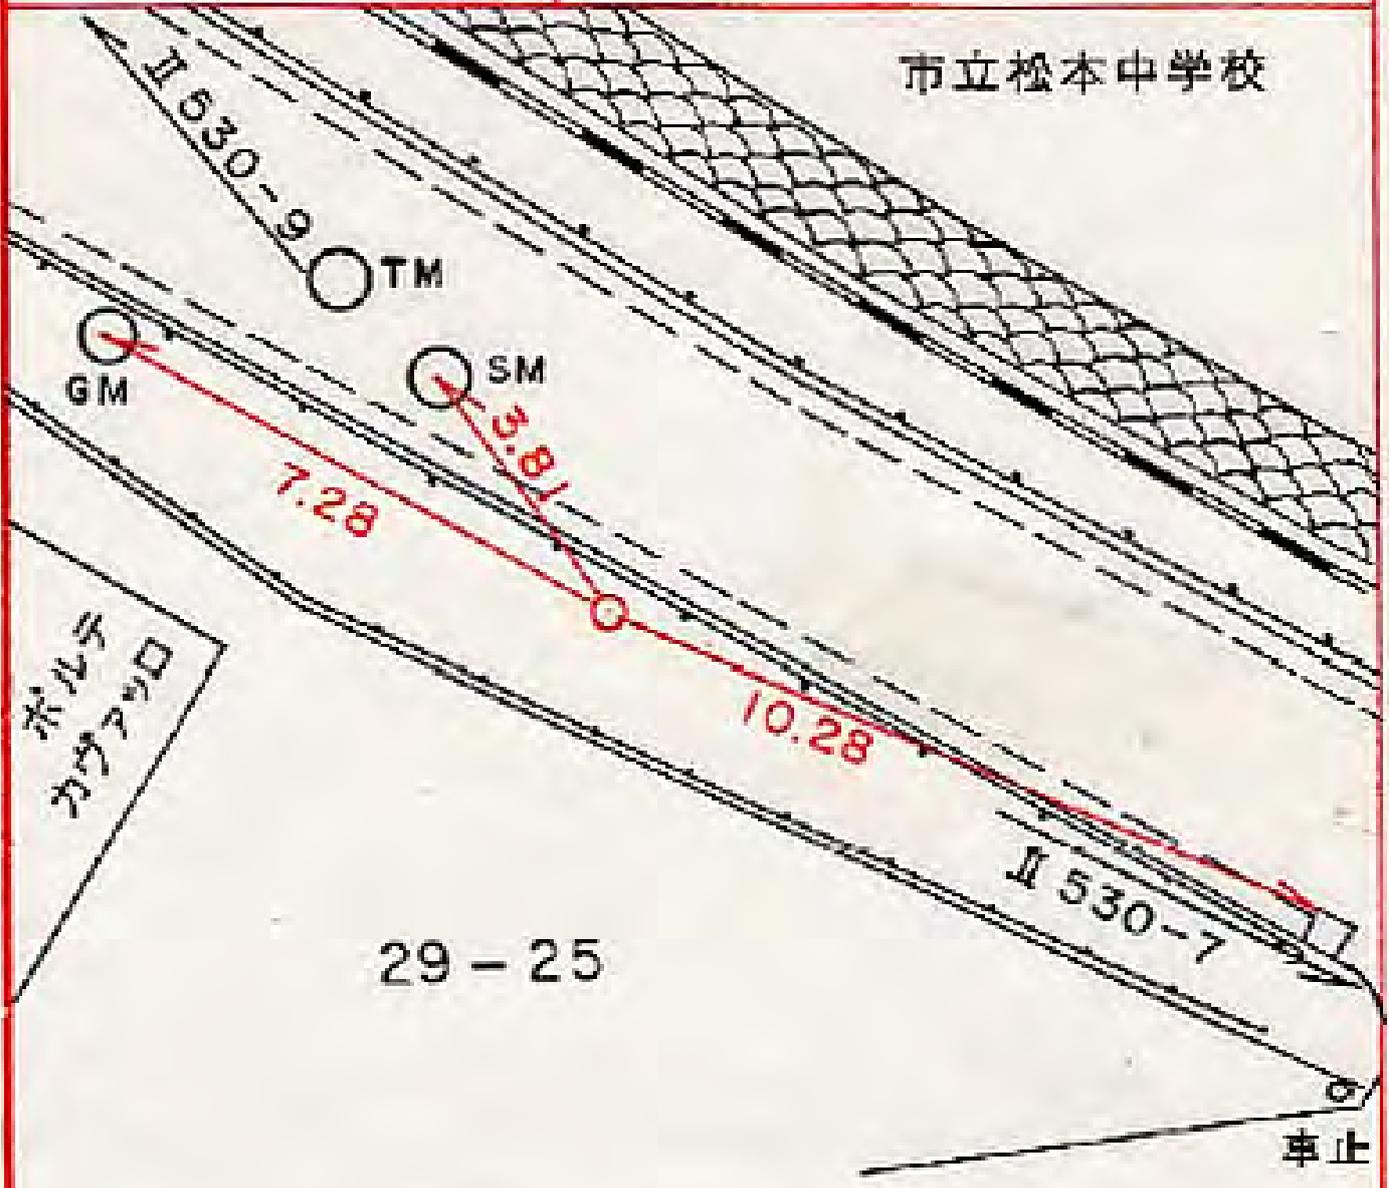

所在地

神奈川県三ツ沢下町三二番地先

標識ノ種類

金属標。鋏。木杭

キザミ


点番号

9

線番号

II 530

要 図

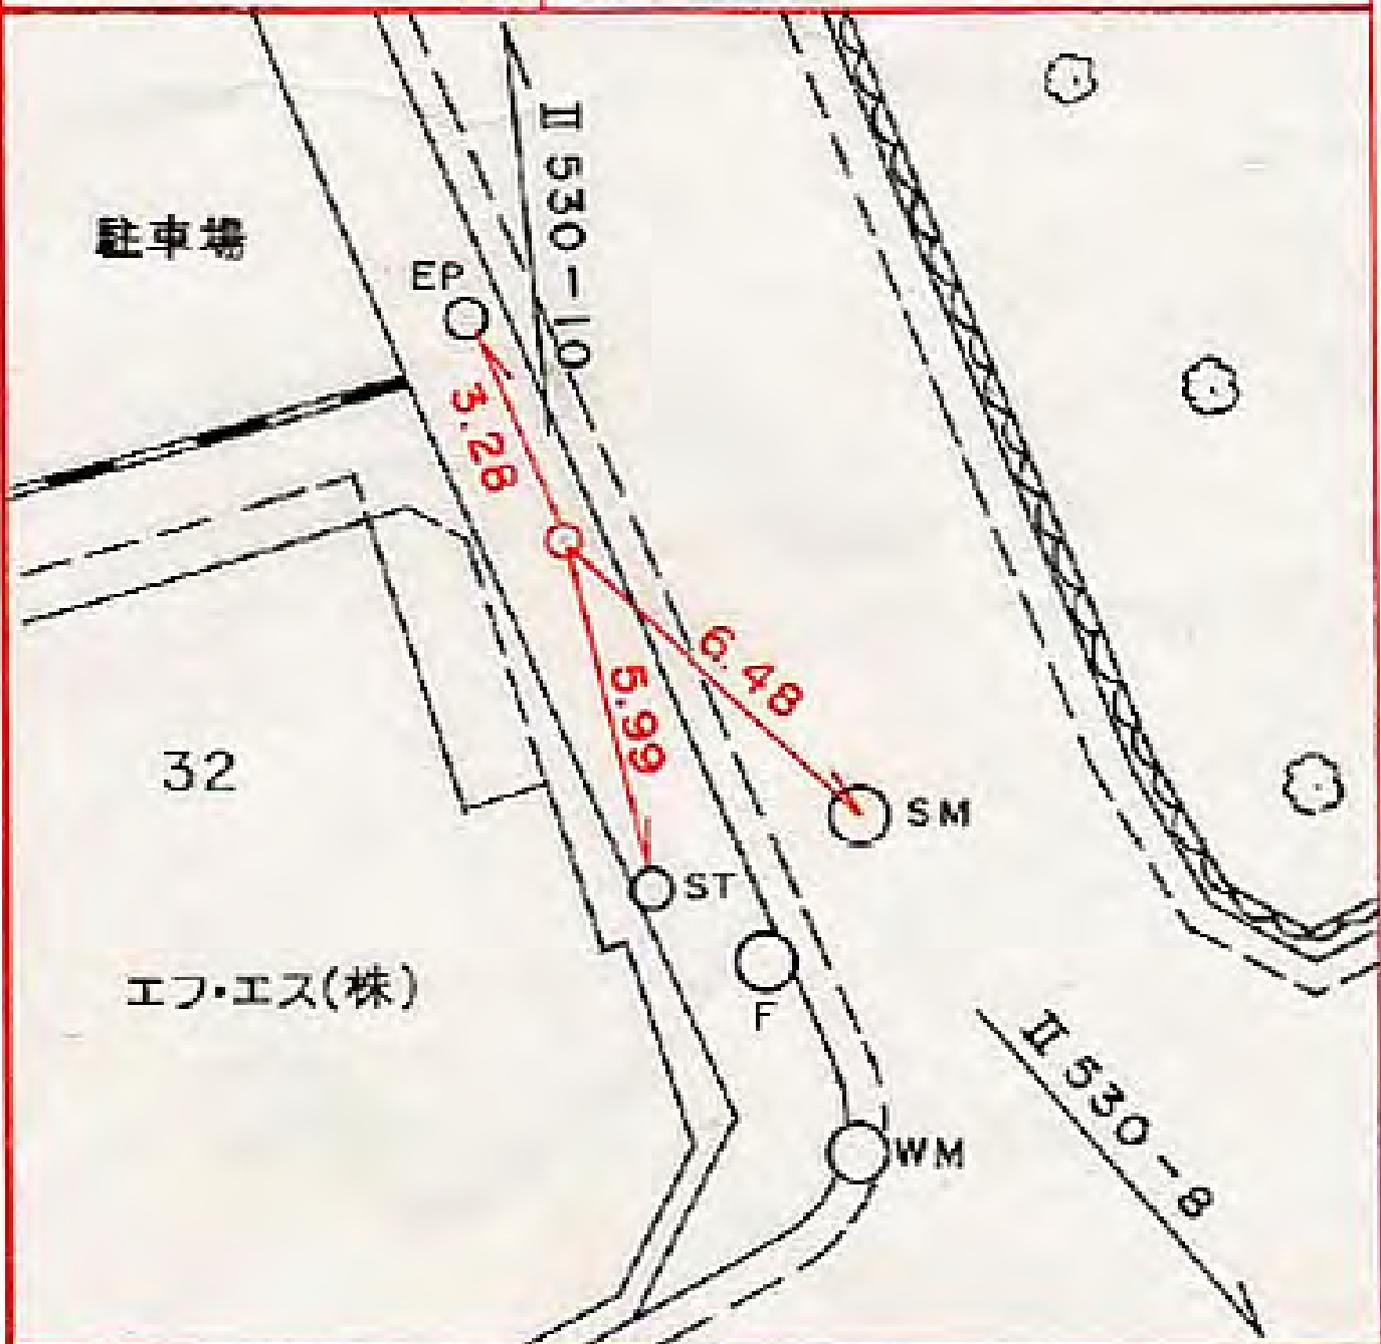

所在地

神奈川県三ツ沢下町三一番地先

標識ノ種類

金属標。鋏。木杭

キザミ

点番号

10

線番号

II 530

要

図

メゾン
ONE

駐車場
31

0.94

4.01

9.41

II 530-11

SM


WM

EP

深沢園

II 530-9

大昭屋ストア

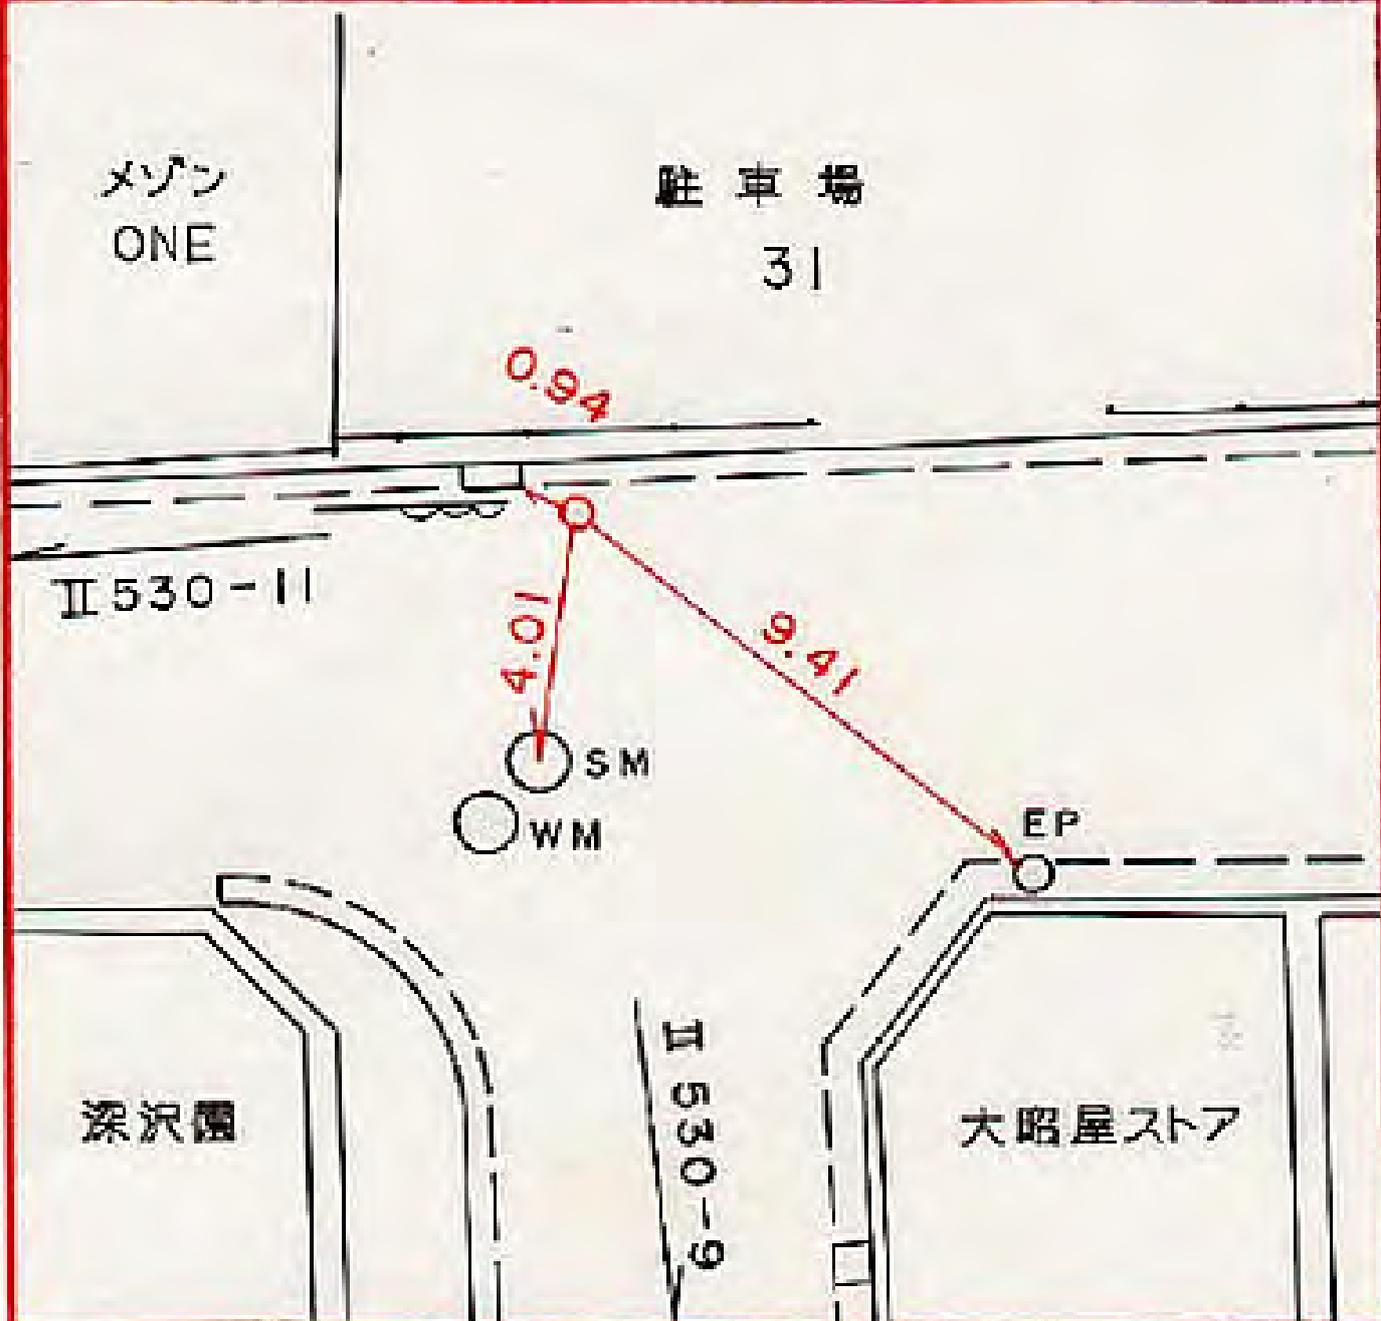

所在地

神奈川県三ツ沢下町三四番地先

標識ノ種類

金属標。鋌。木杭

点番号


11

線番号

II 530

キザミ

要 図

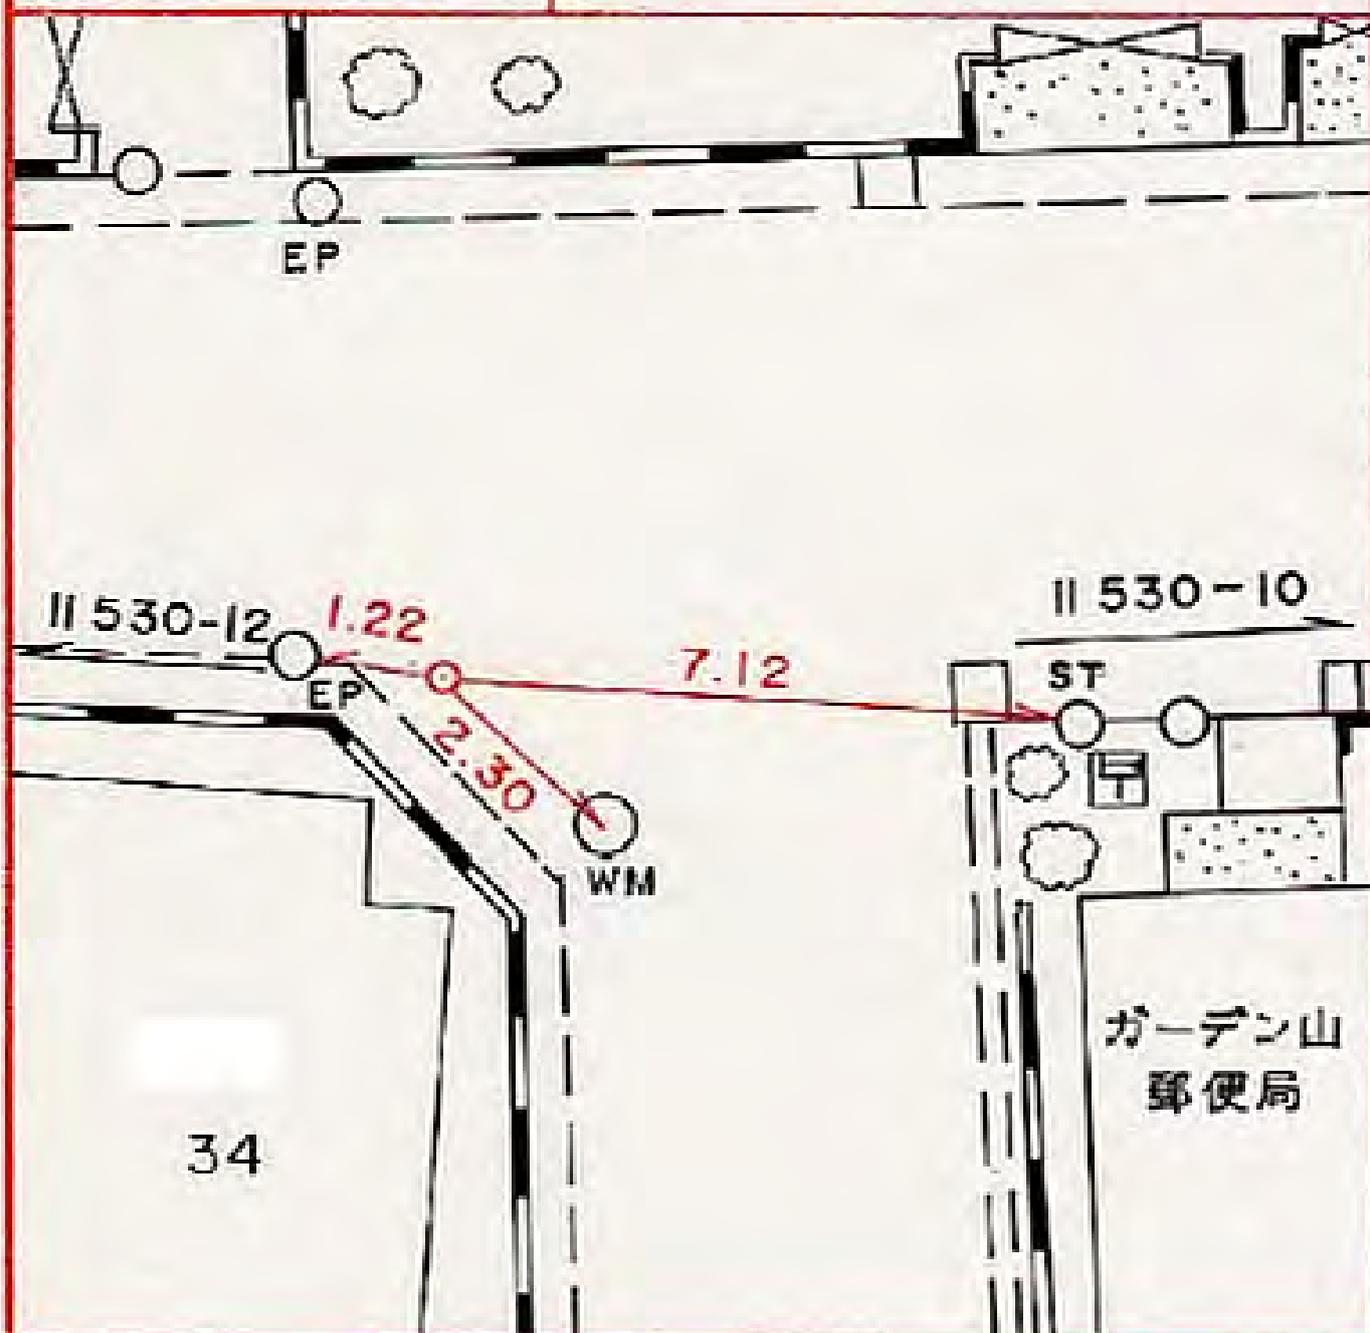

所在地

神奈川県神奈川区神大寺一丁目二二一七番地先

標識ノ種類

金属標。鋏。木杭

キザミ

線番号

II 530

点番号

12

要



パナハイツ
AZUSA

駐車場

1-12-7

II 530-13

2.80

II 530-11

WM




5.49

6.30

SM

たんぼぼ

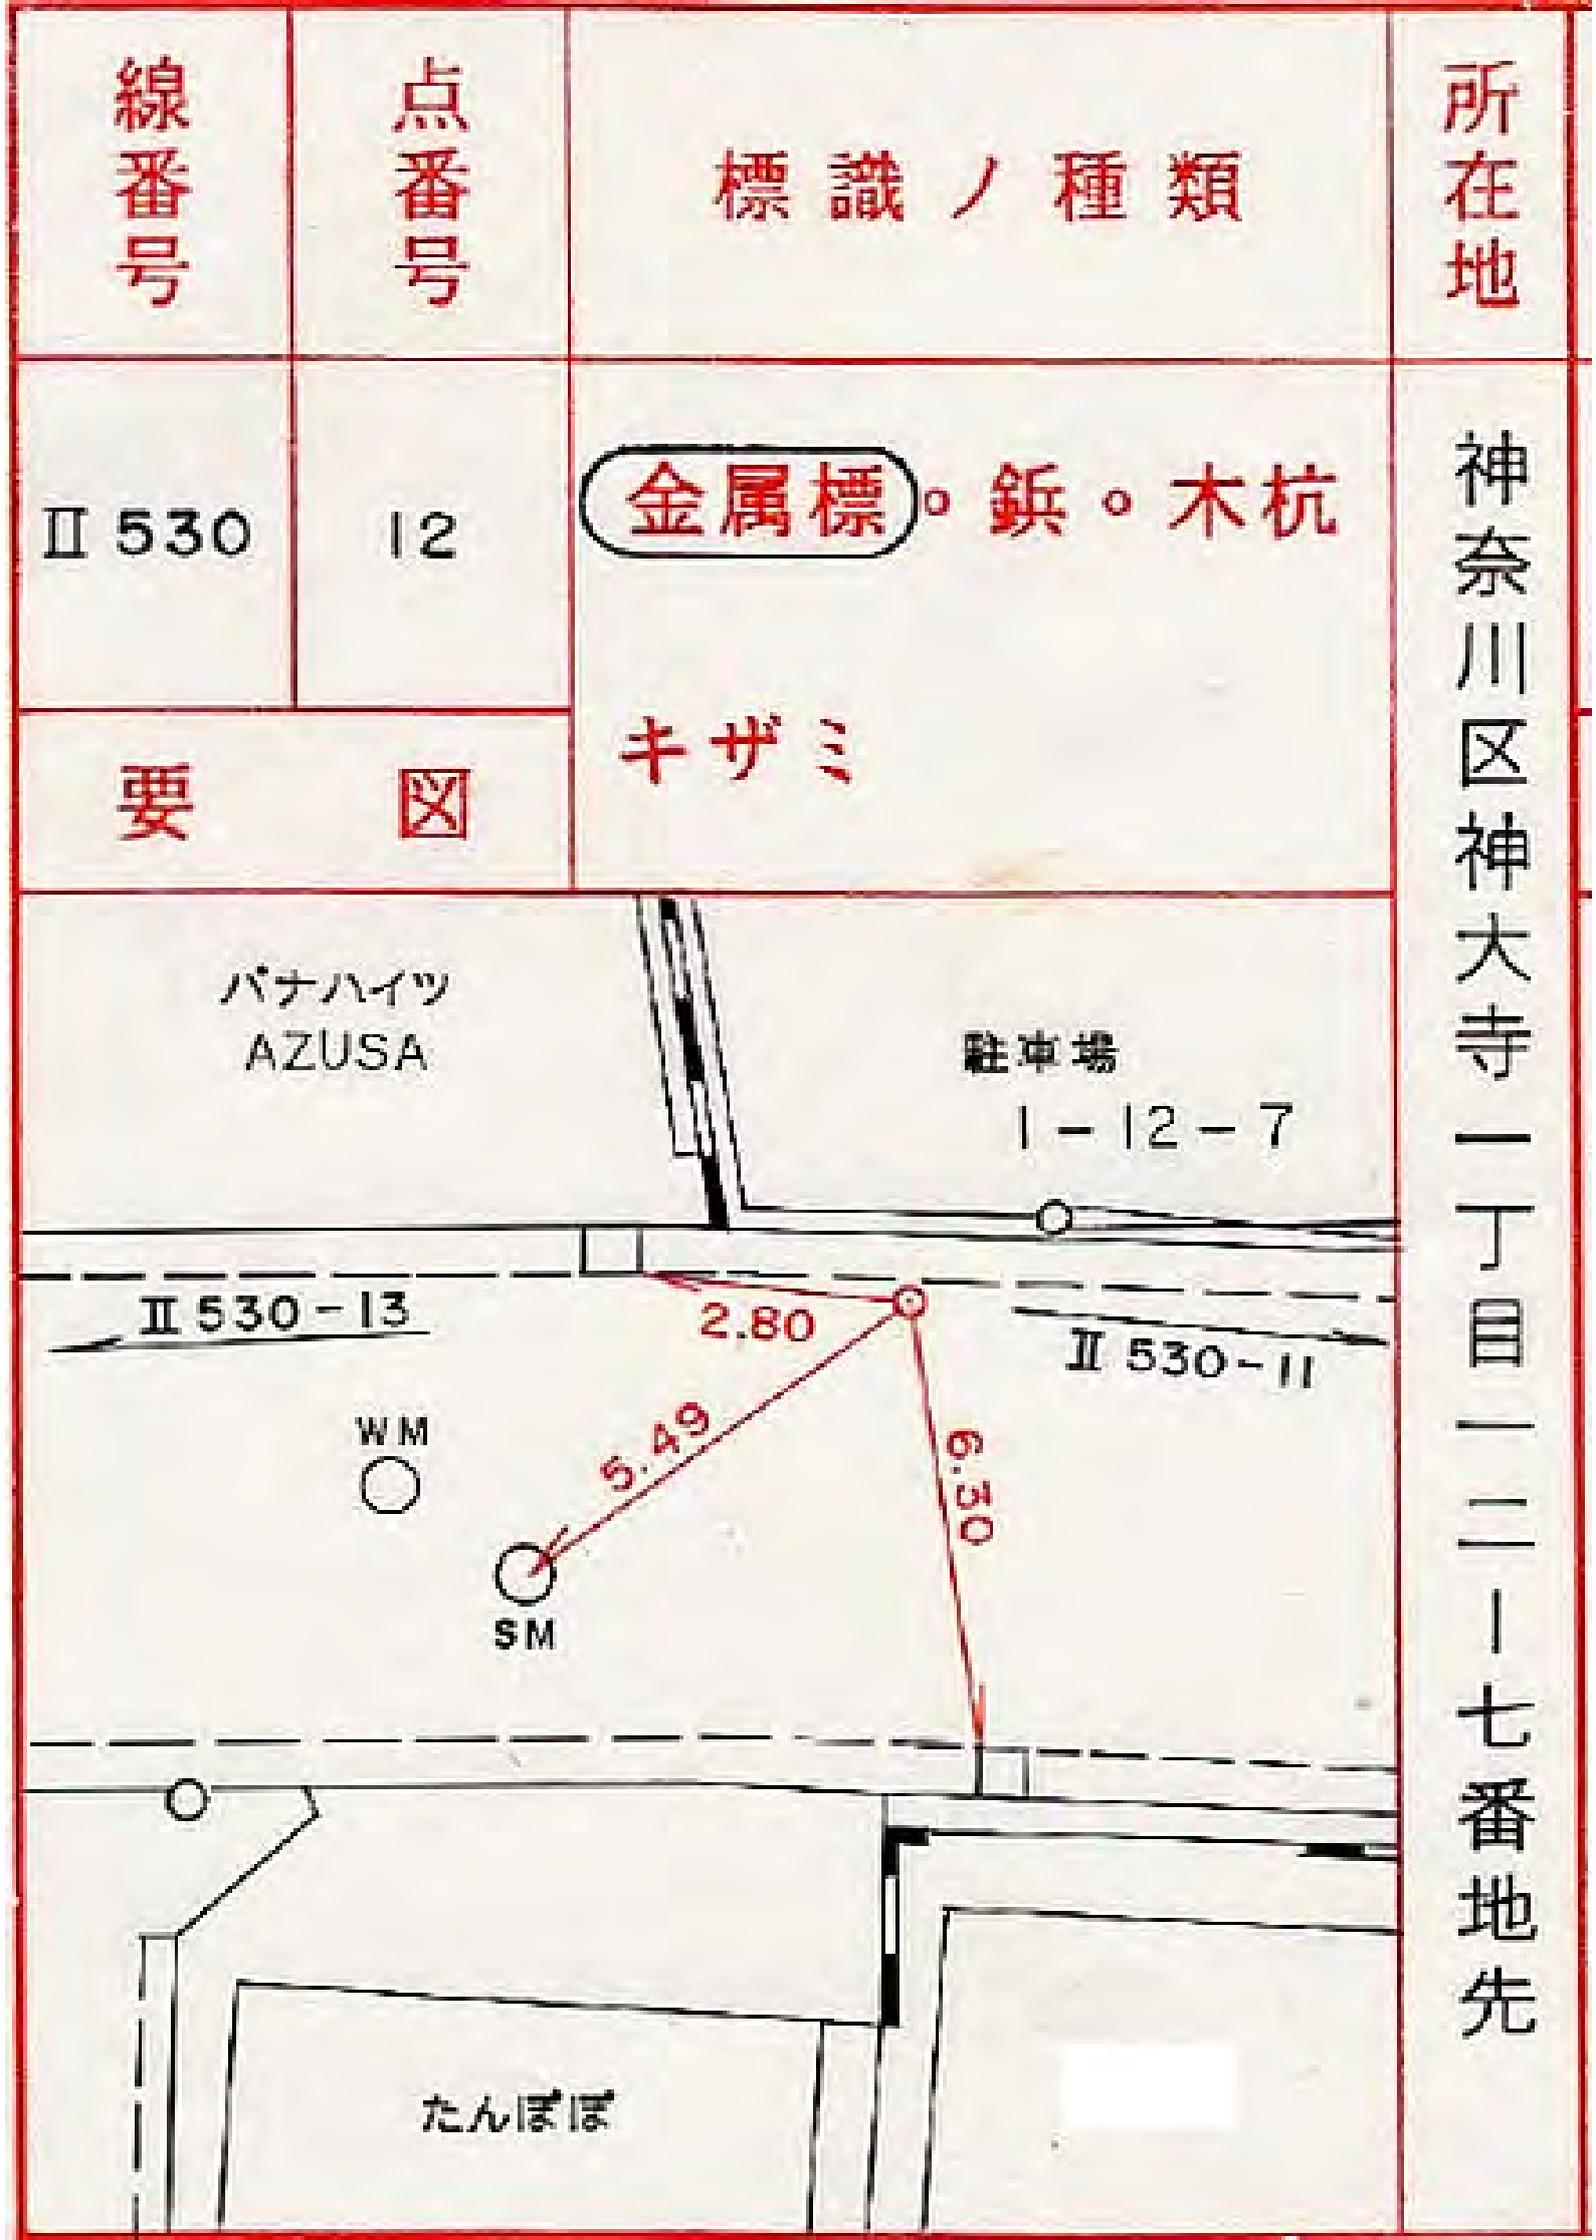

所在地

旭区さちが丘一七五―一番地先

標識ノ種類

金属標。鋏。木杭

点番号


1

線番号

II 531

キザミ

要 図

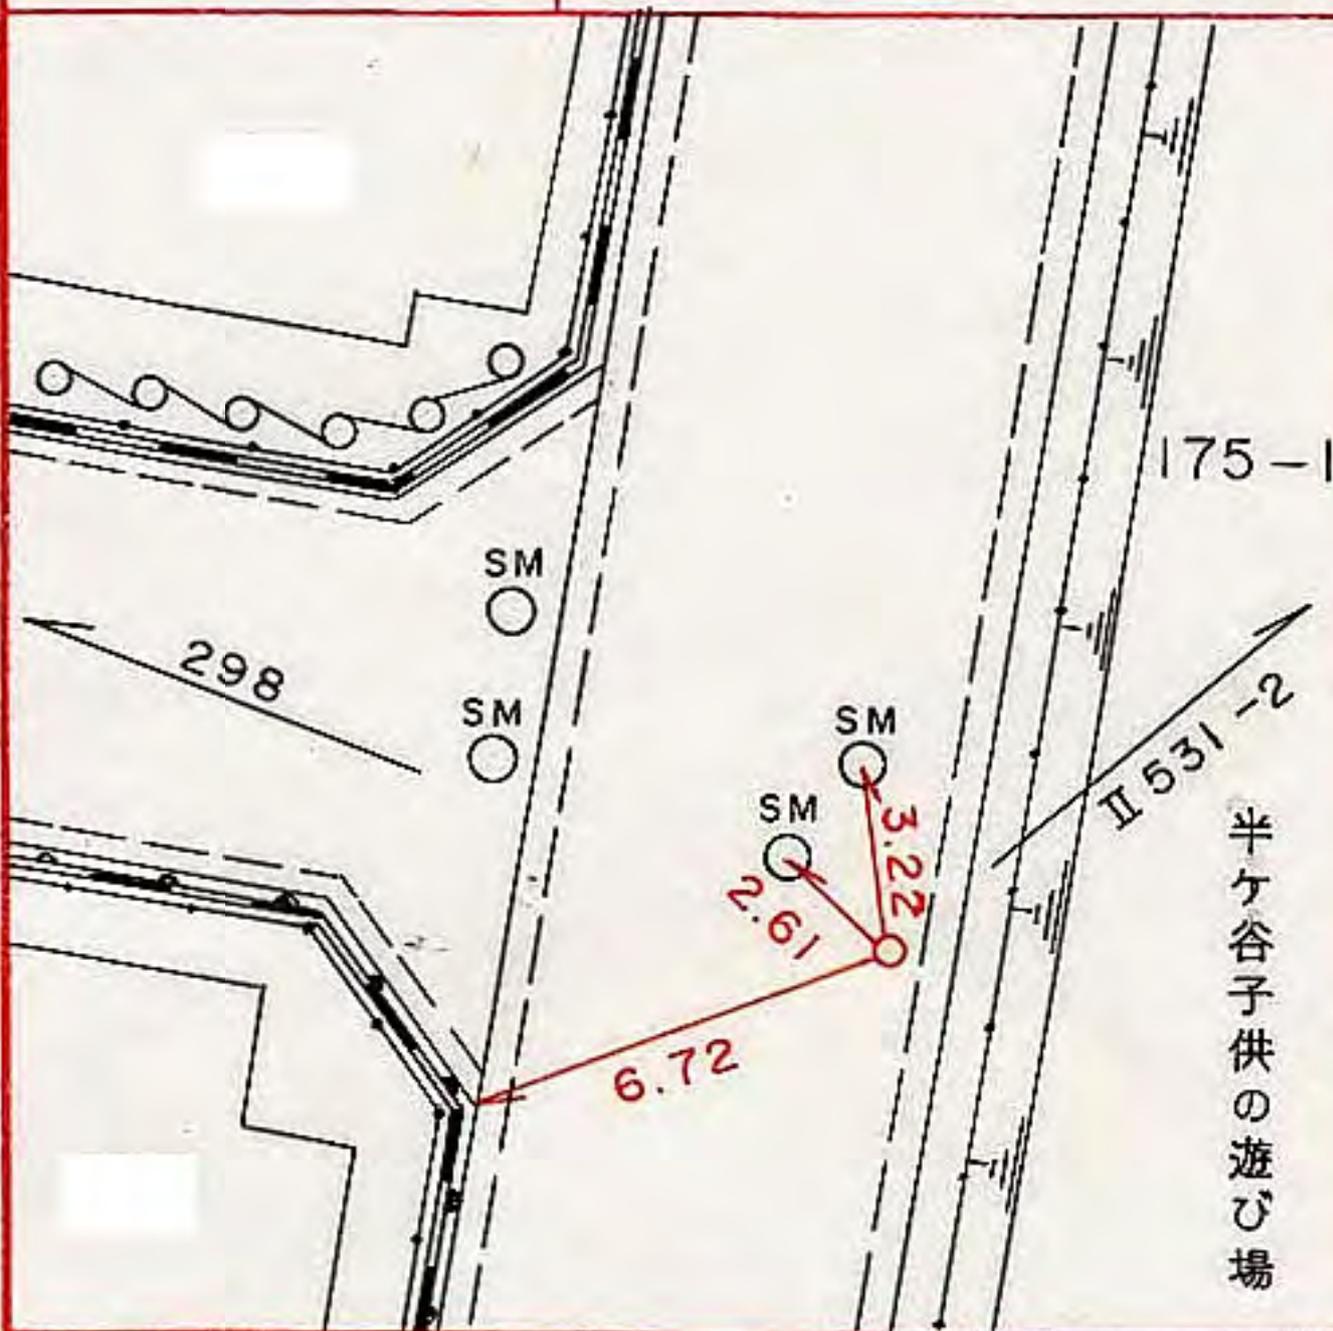

半ヶ谷子供の遊び場

所在地

旭区さちが丘一七五―四番地先

標識ノ種類

金属標。鋏。木杭

点番号


2

線番号

II 531

キザミ

要 図

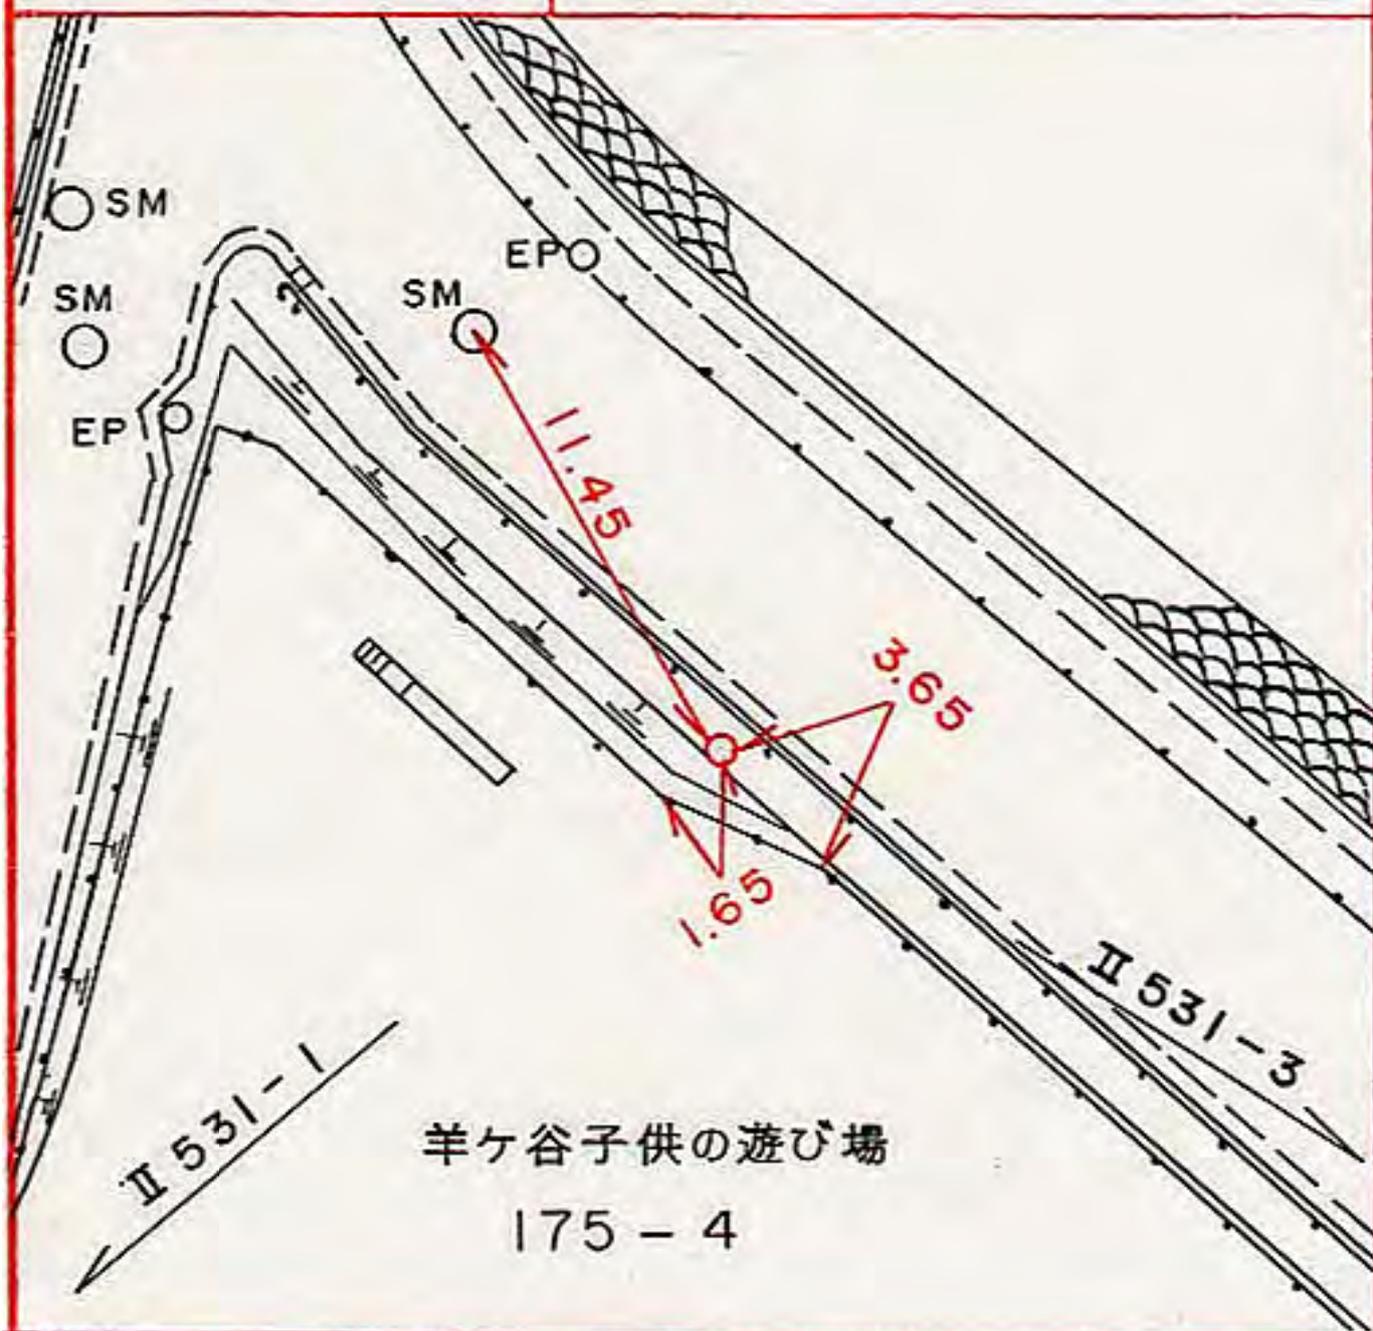

所在地

旭区万騎が原一二三―一番地先

標識ノ種類

金属標。鋳。木杭

点番号

3


線番号

II 531

キザミ

要

図

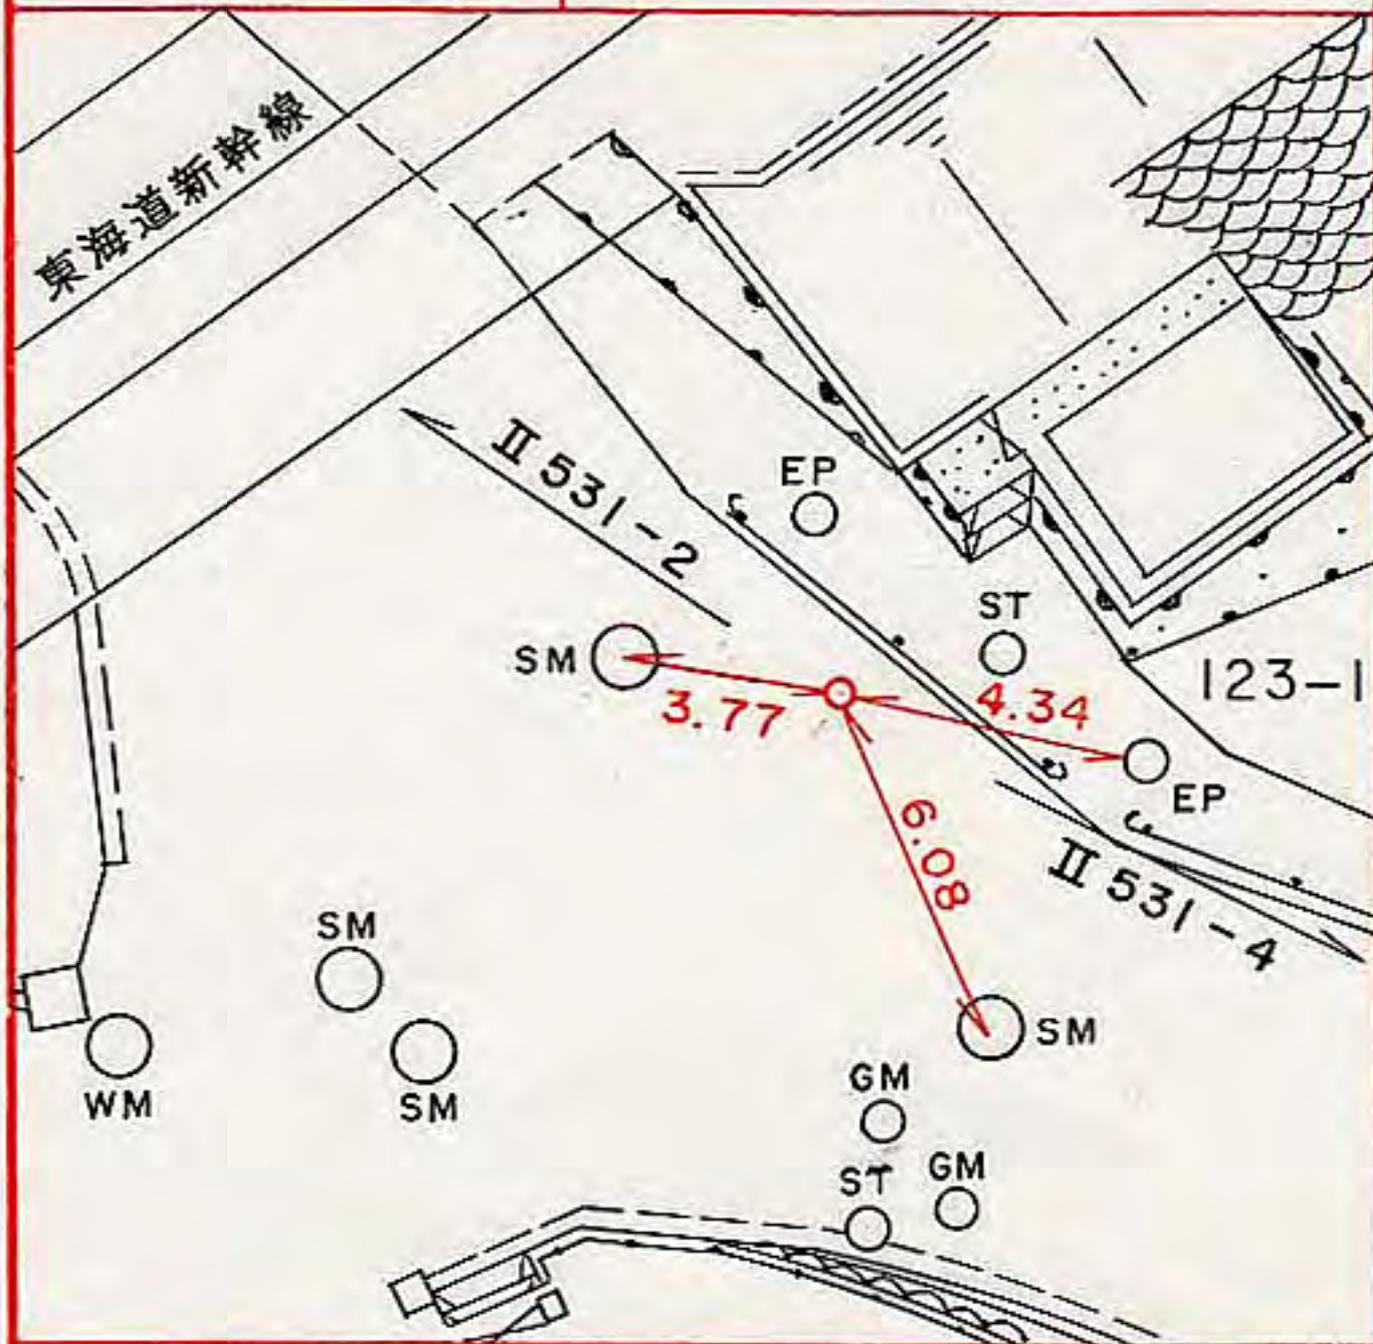

所在地

旭区万騎が原一三二一五番地先

標識ノ種類

金属標。鋌。木杭

点番号


4

線番号

II 531

要 図

キザミ

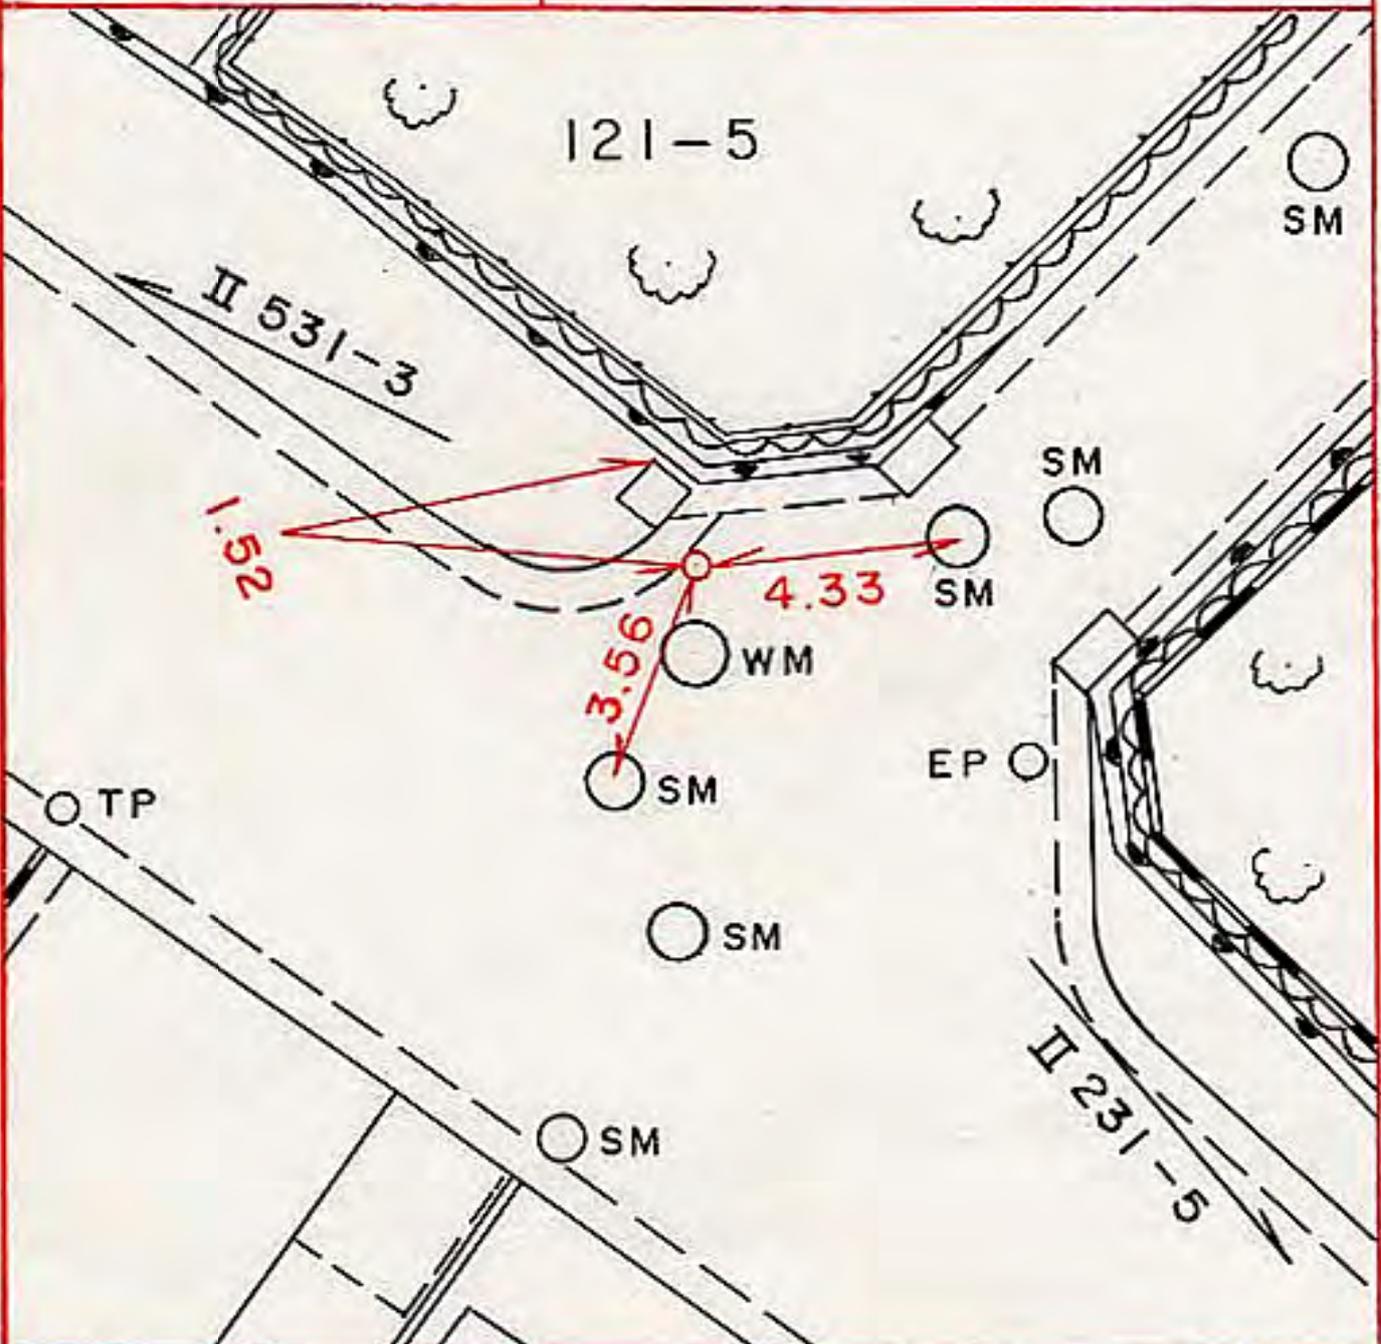

所在地

旭区万騎が原一三三一一二番地先

標識ノ種類

金属標。鋌。木杭

点番号


5

線番号

II 531

キザミ

要 図

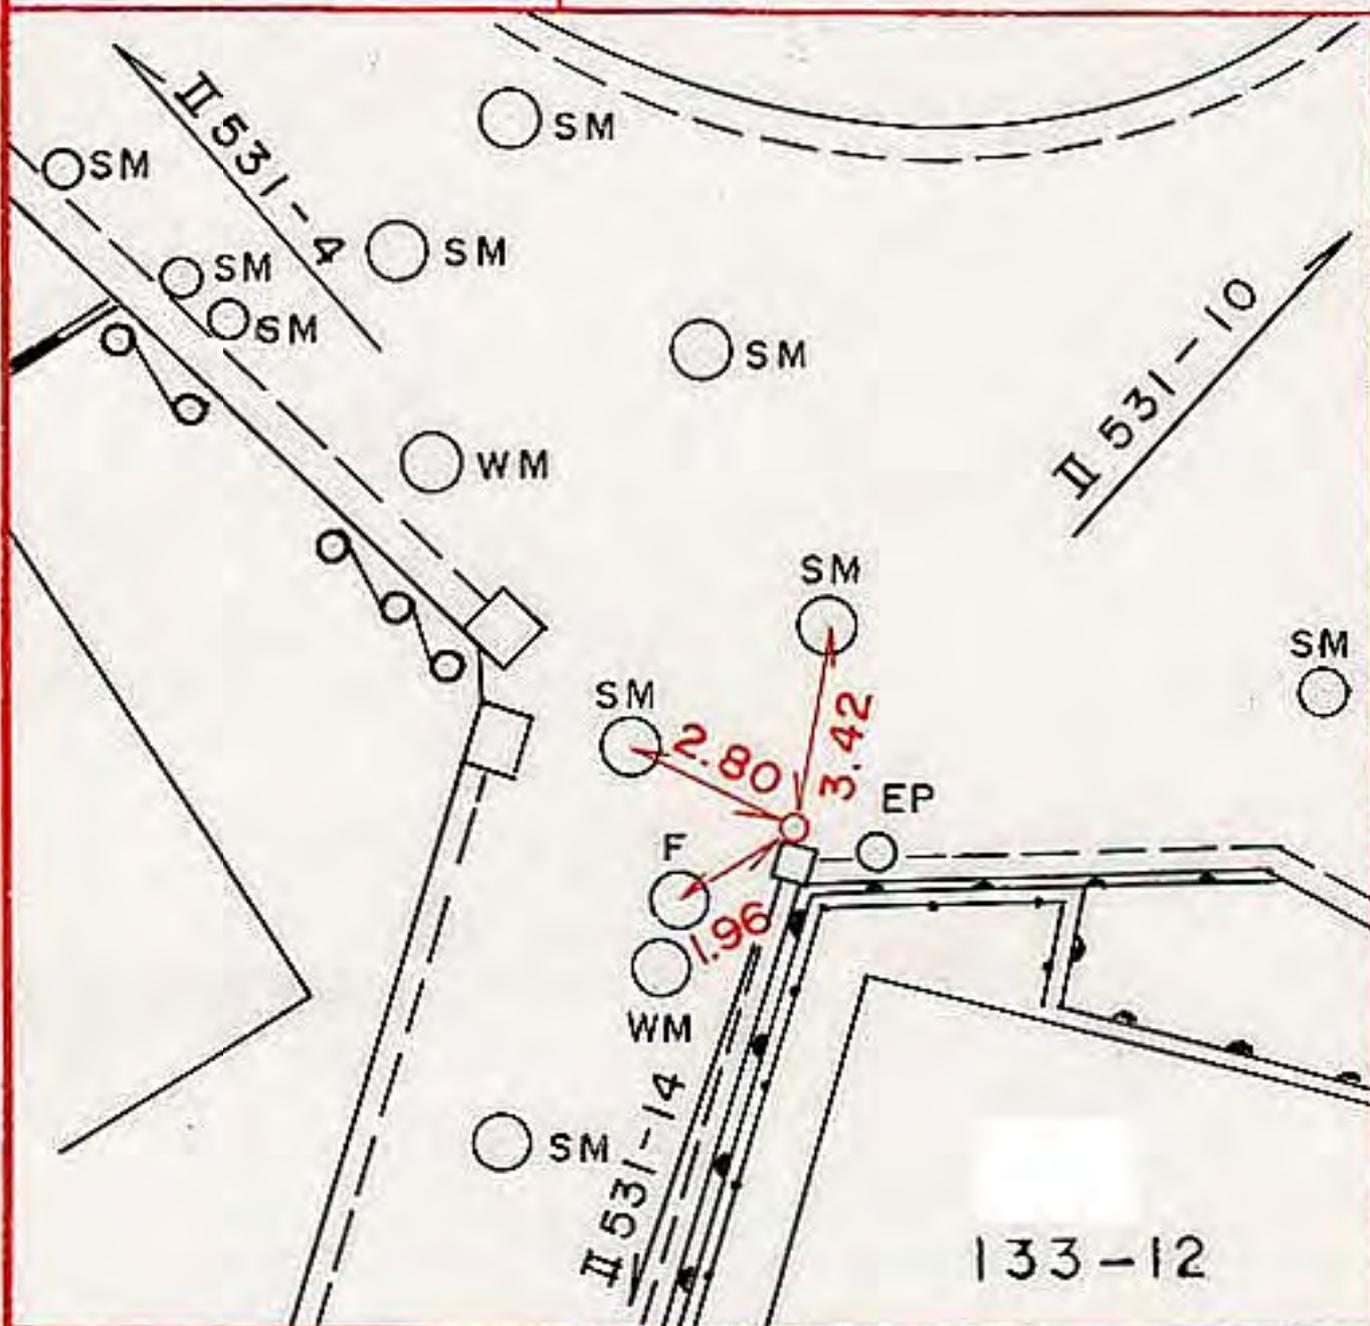

所在地

旭区二俣川二丁目三六一番地先

標識ノ種類

金属標。鋏。木杭

点番号


6

線番号

II 531

キザミ

要 図

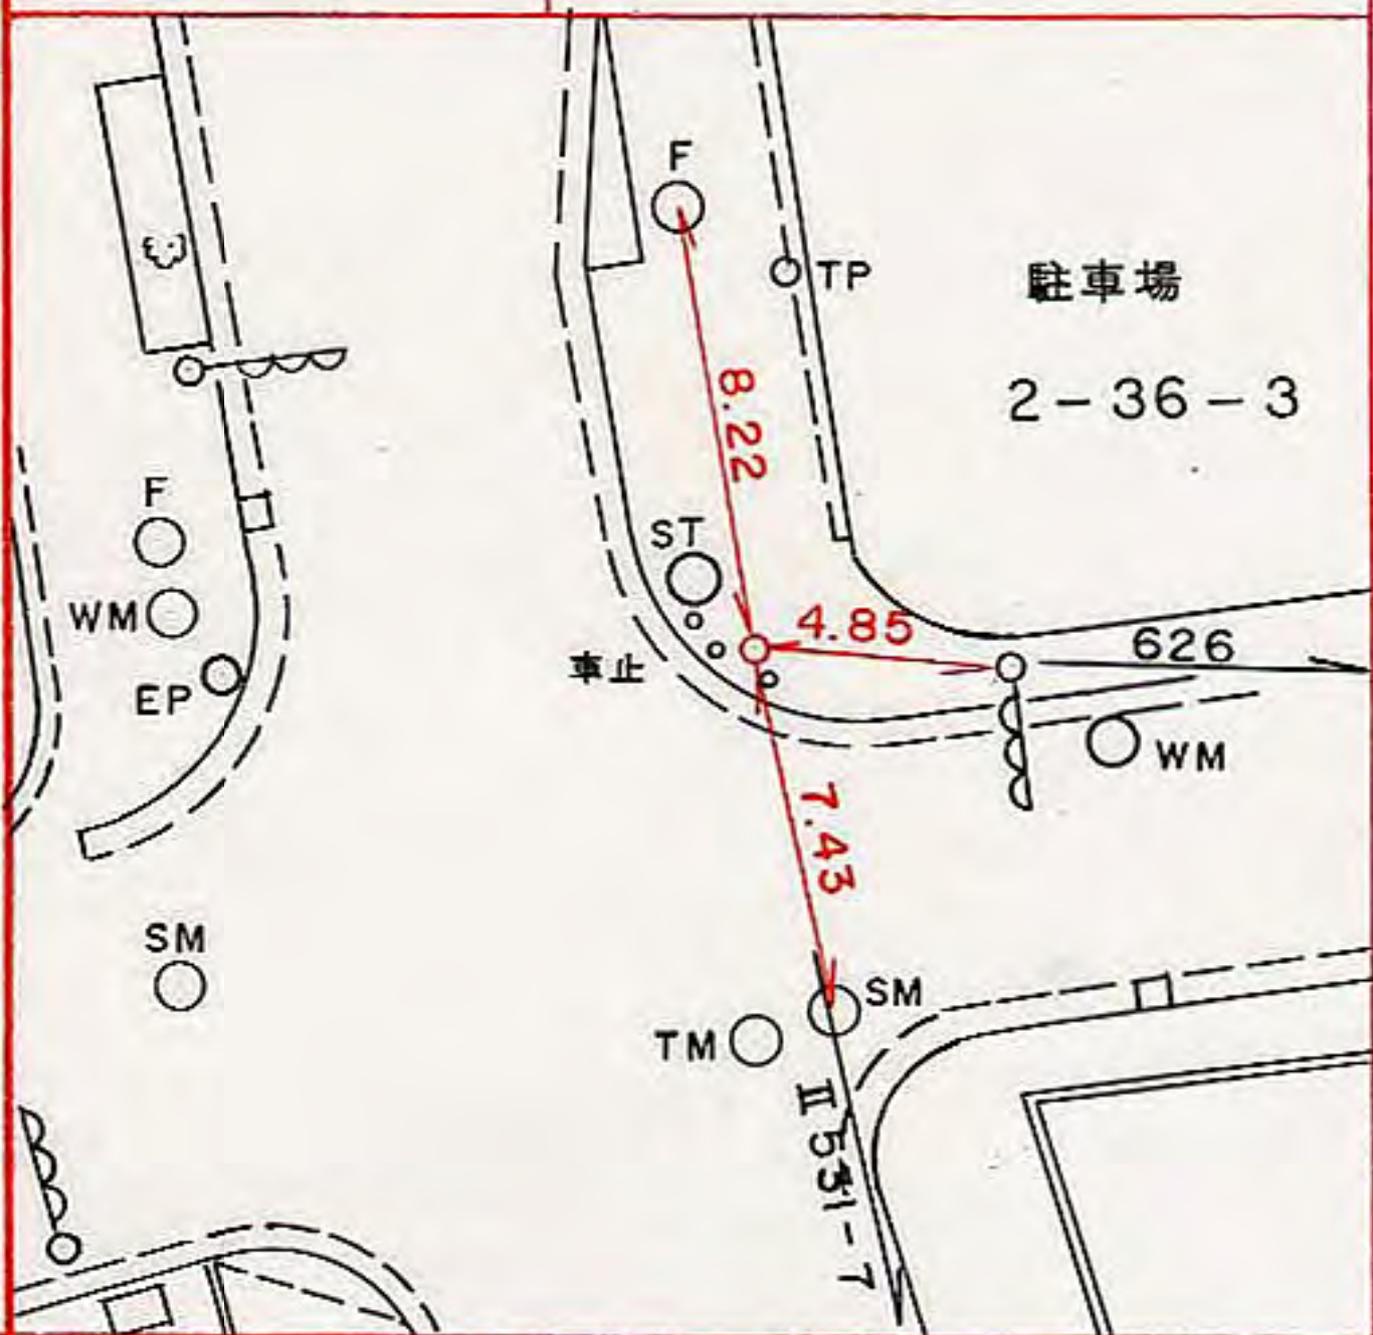

所在地

旭区万騎が原四五―一番地先

標識ノ種類

金属標。鋏。木杭

点番号

7


線番号

II 531

キザミ

図

要

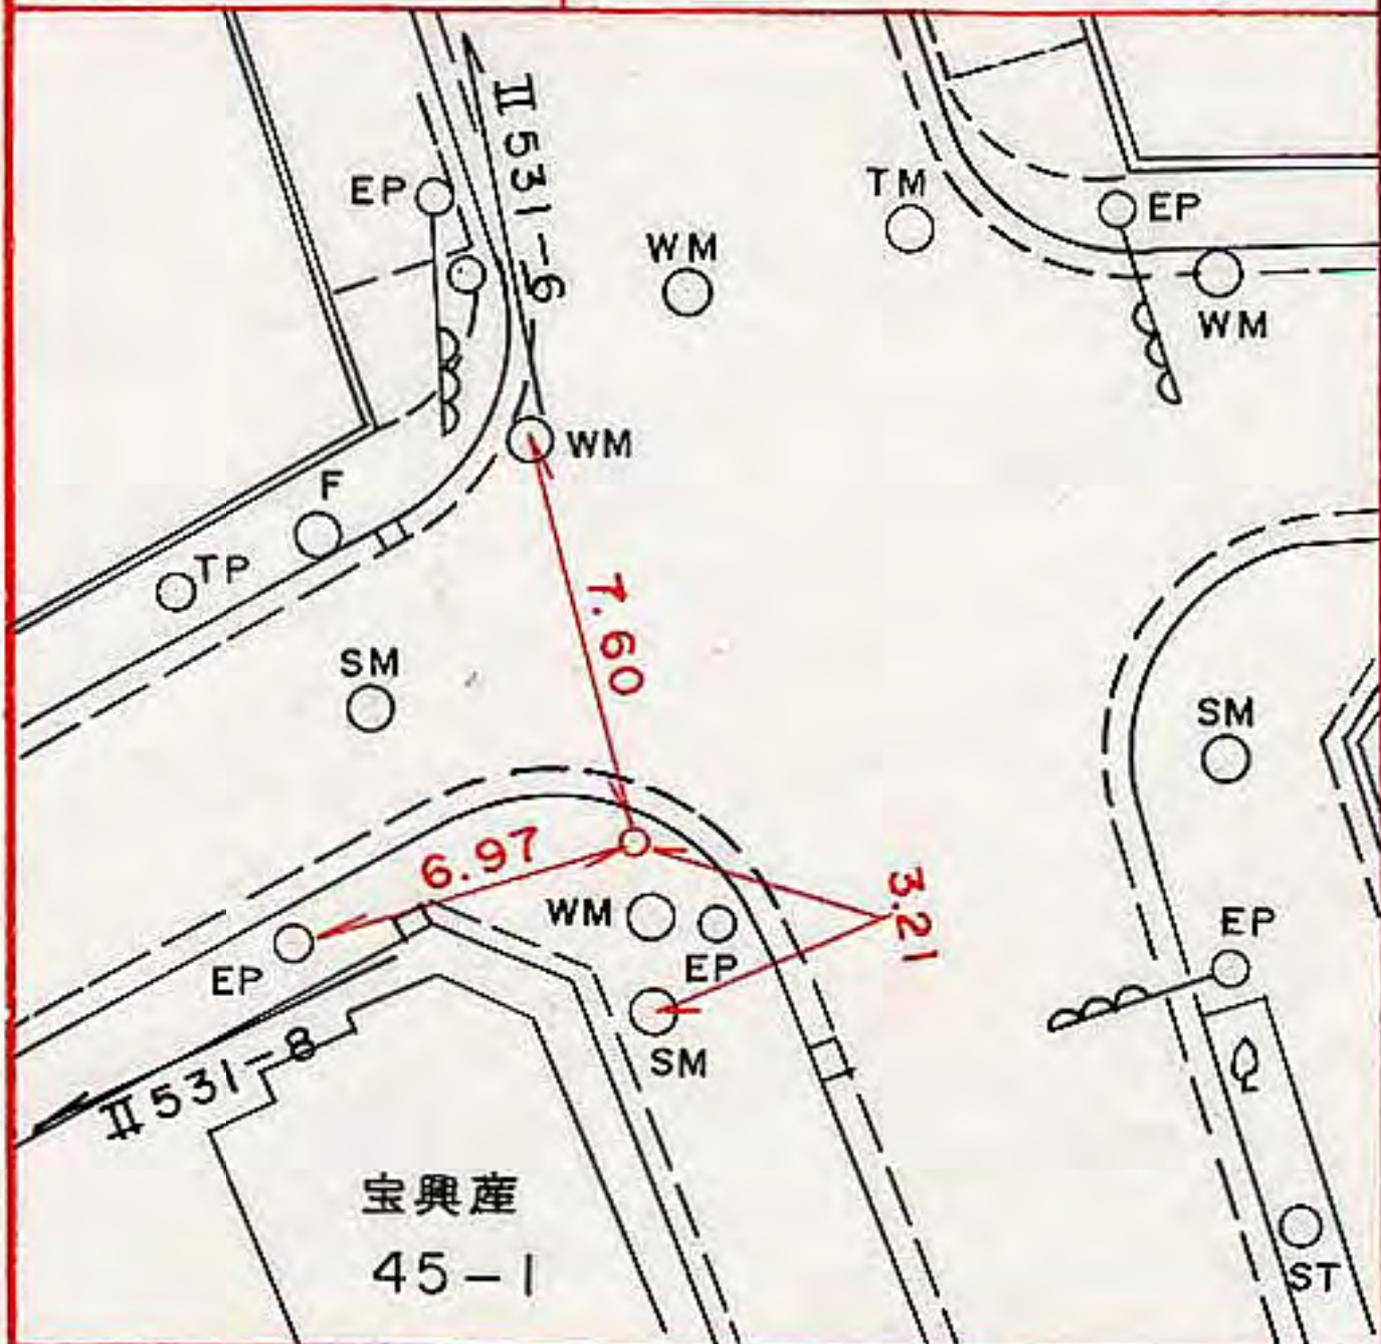

所在地

旭区万騎が原一〇一―三番地先

標識ノ種類

金属標。鋌。木杭

点番号


8

線番号

II 531

要 図

キザミ

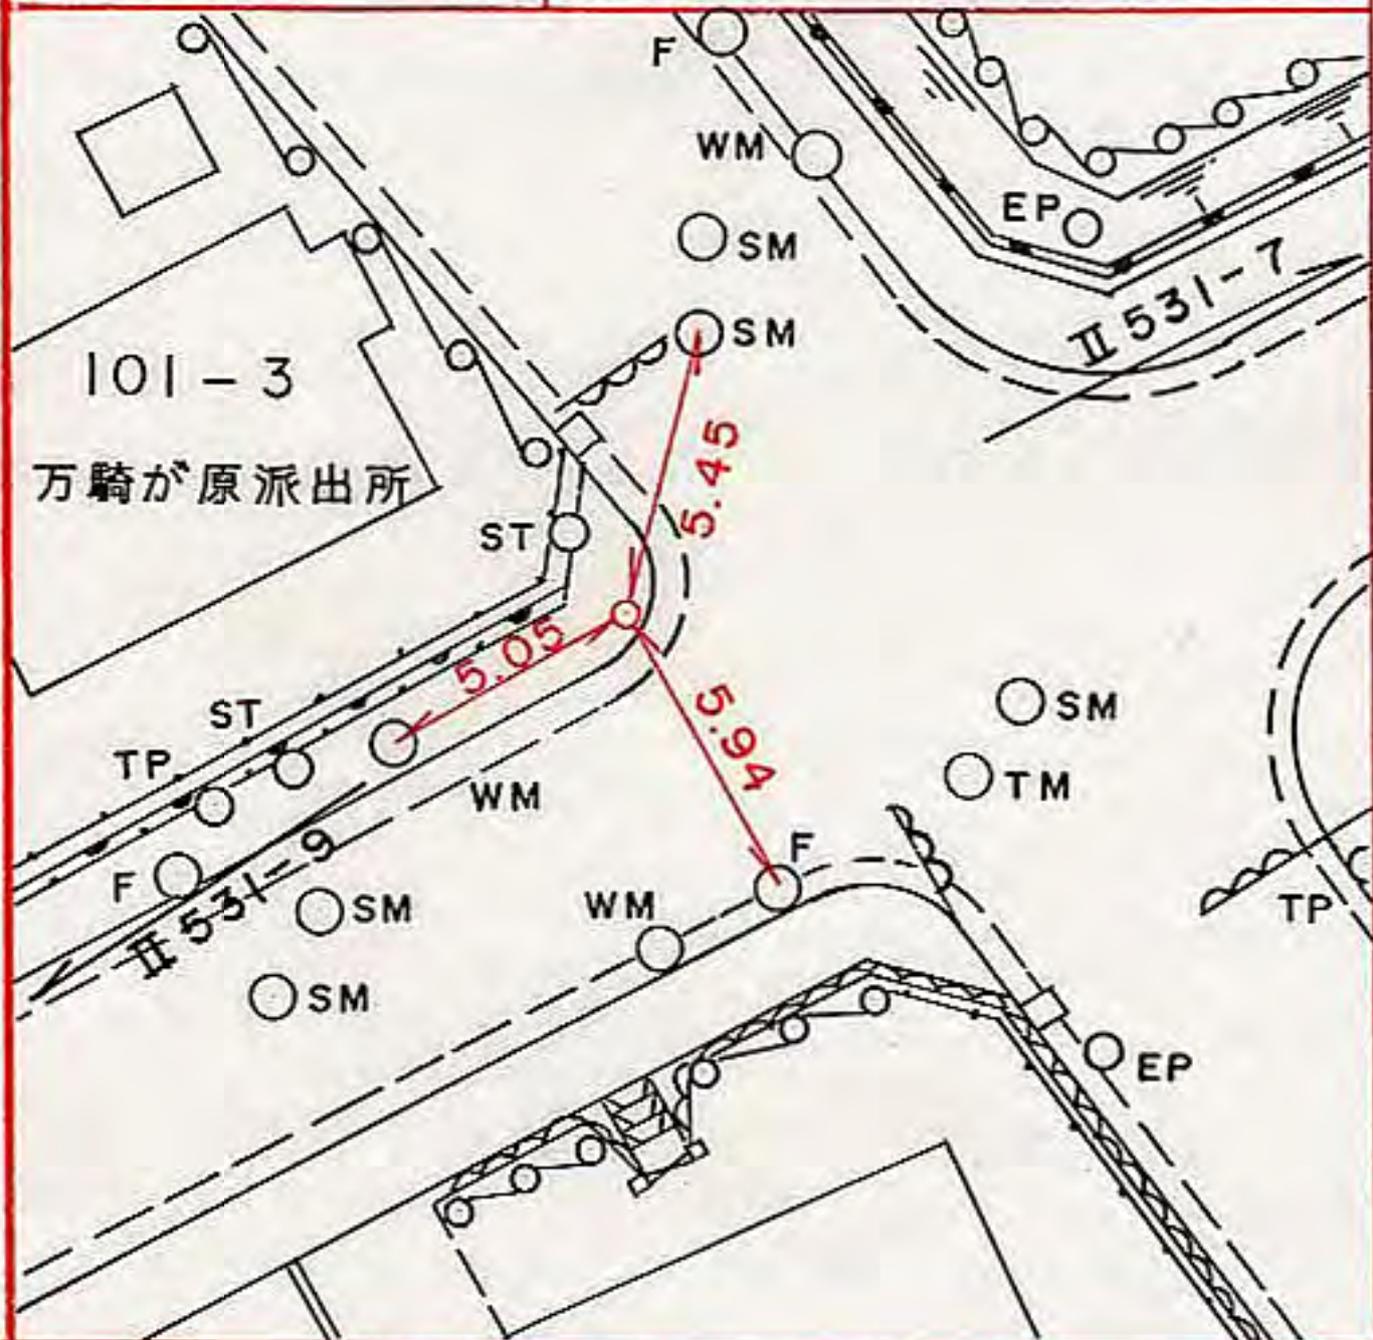

所在地

旭区万騎が原一四一四番地先

標識ノ種類

金属標。鋏。木杭

キザミ


点番号

10

線番号

II 531

要 図

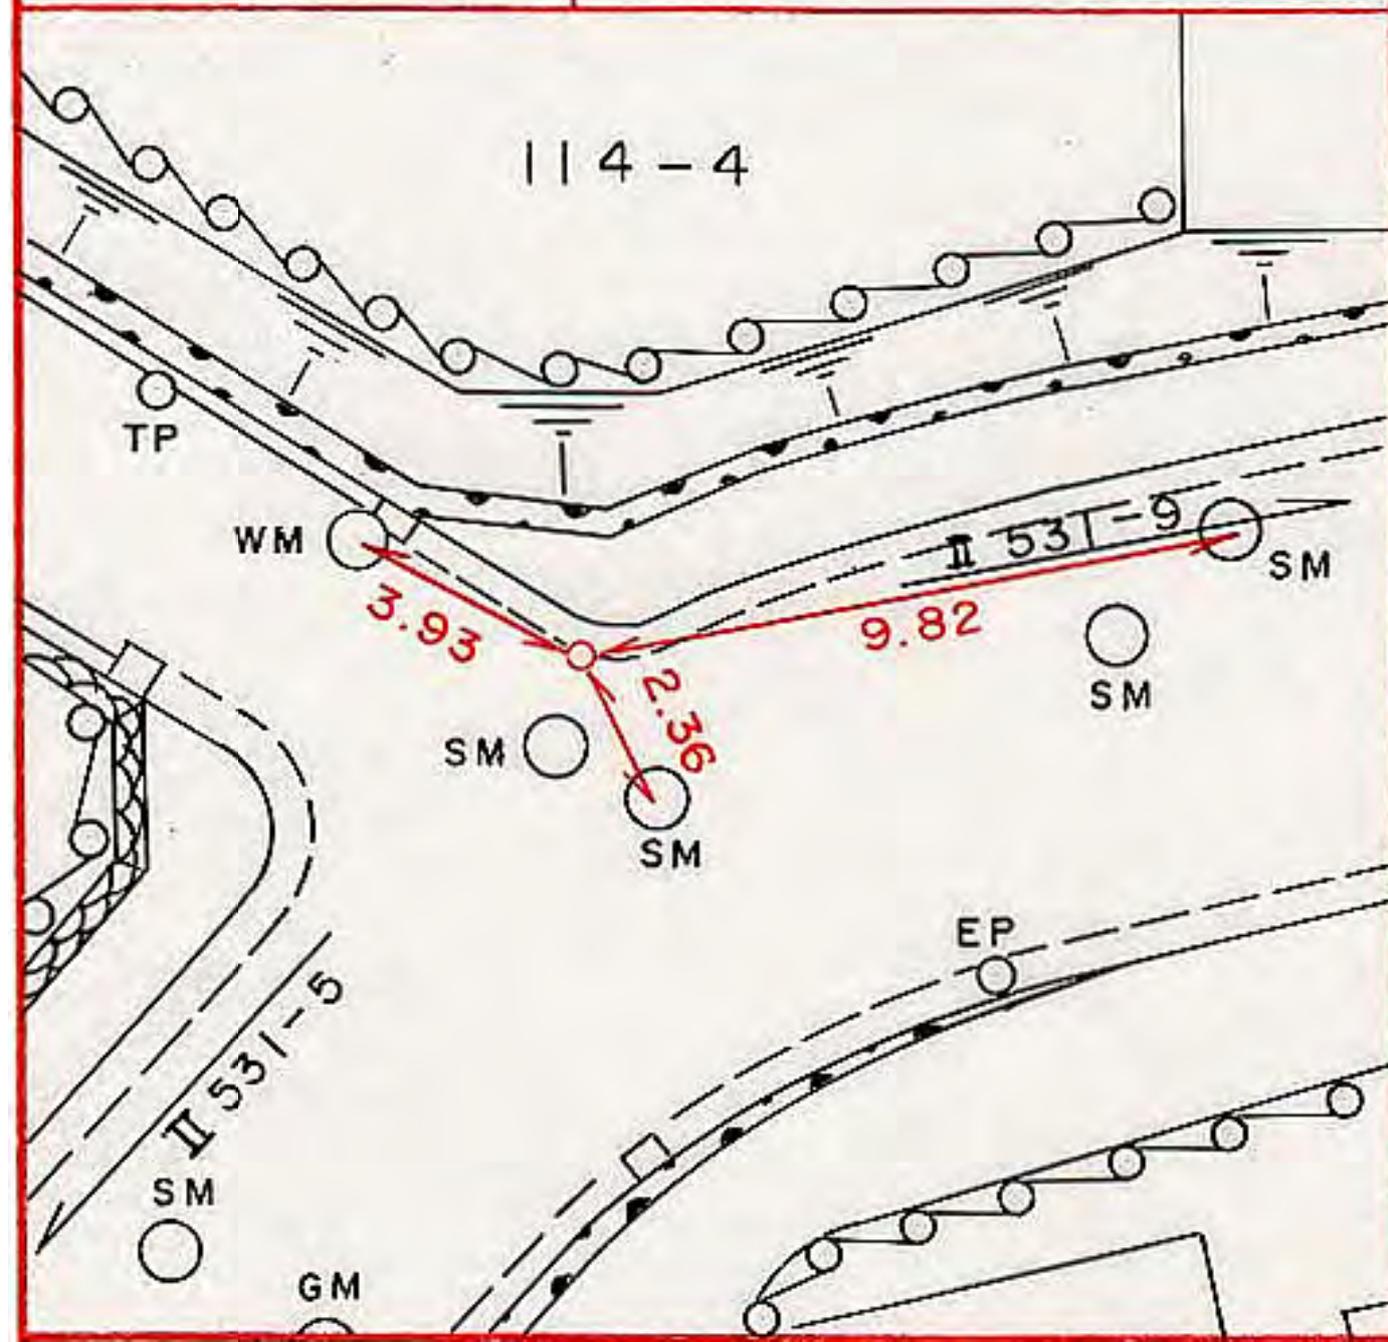

所在地

旭区万騎が原一四一四番地先

標識ノ種類

金属標。鋏。木杭

キザミ


点番号

11

線番号

II 531

要 図

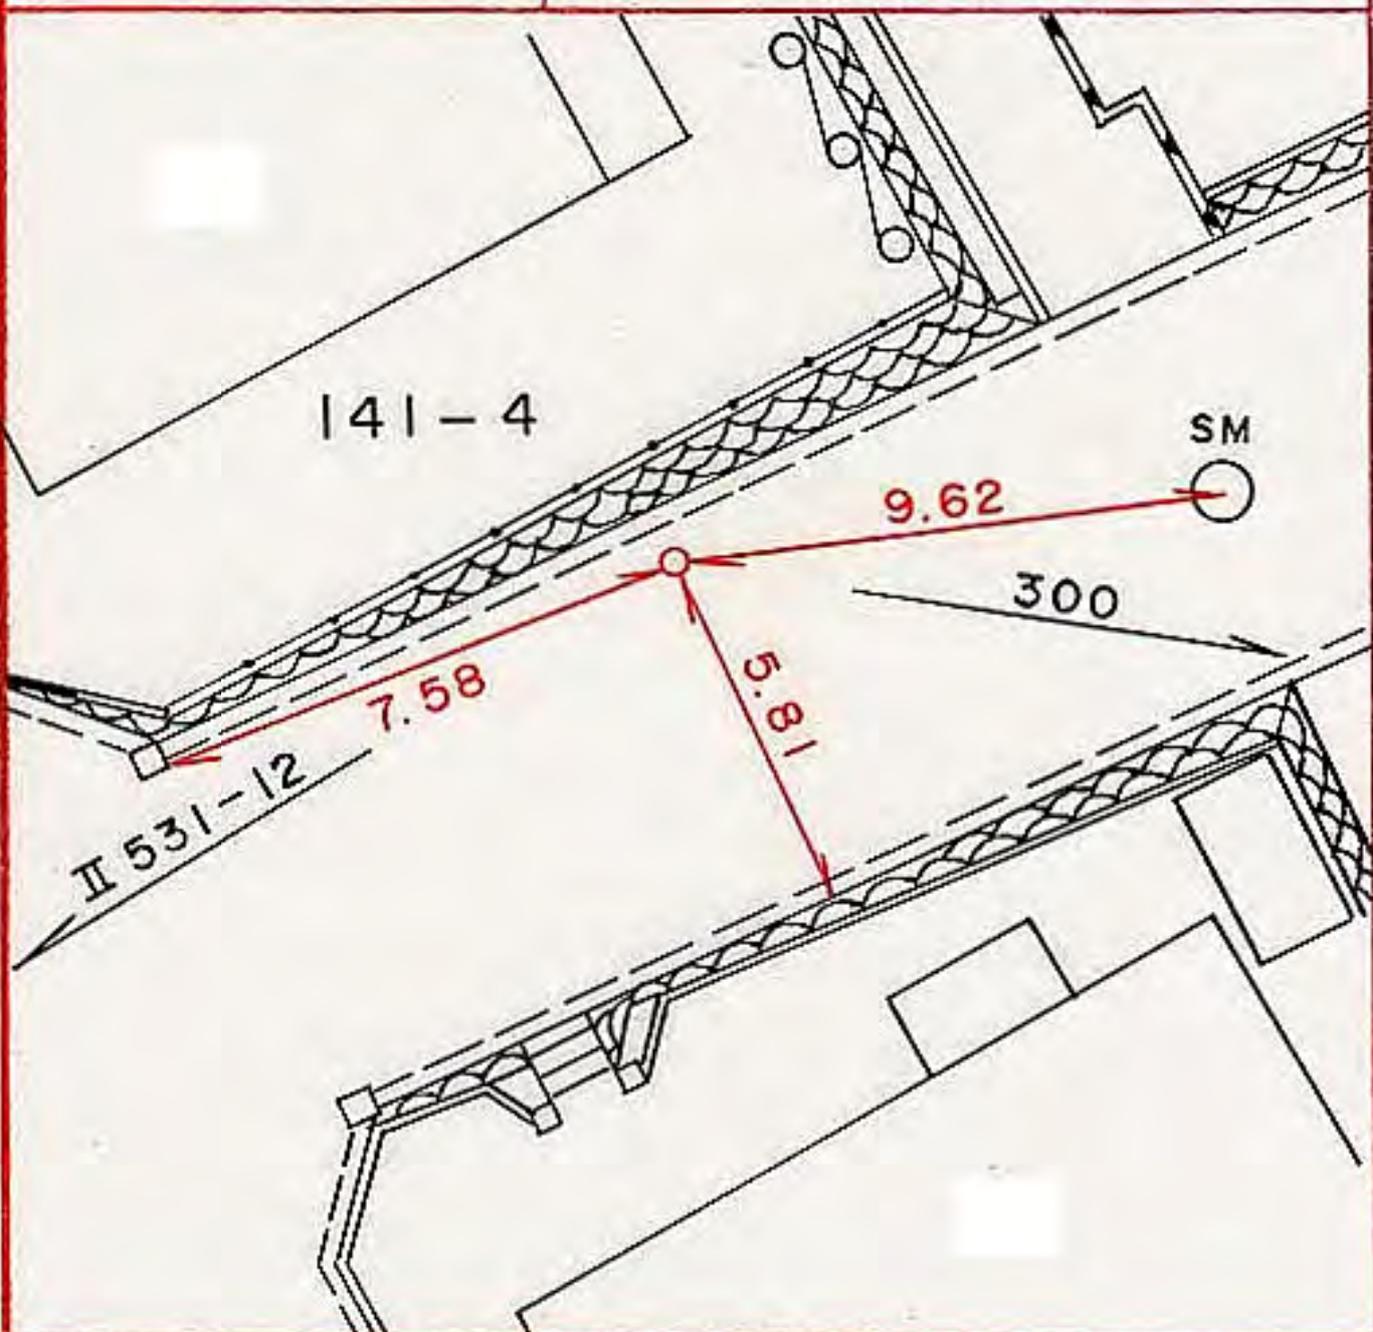

所在地

旭区万騎が原一四三―八番地先

標識ノ種類

金属標。鋏。木杭

キザミ


点番号

12

線番号

II 531

要 図

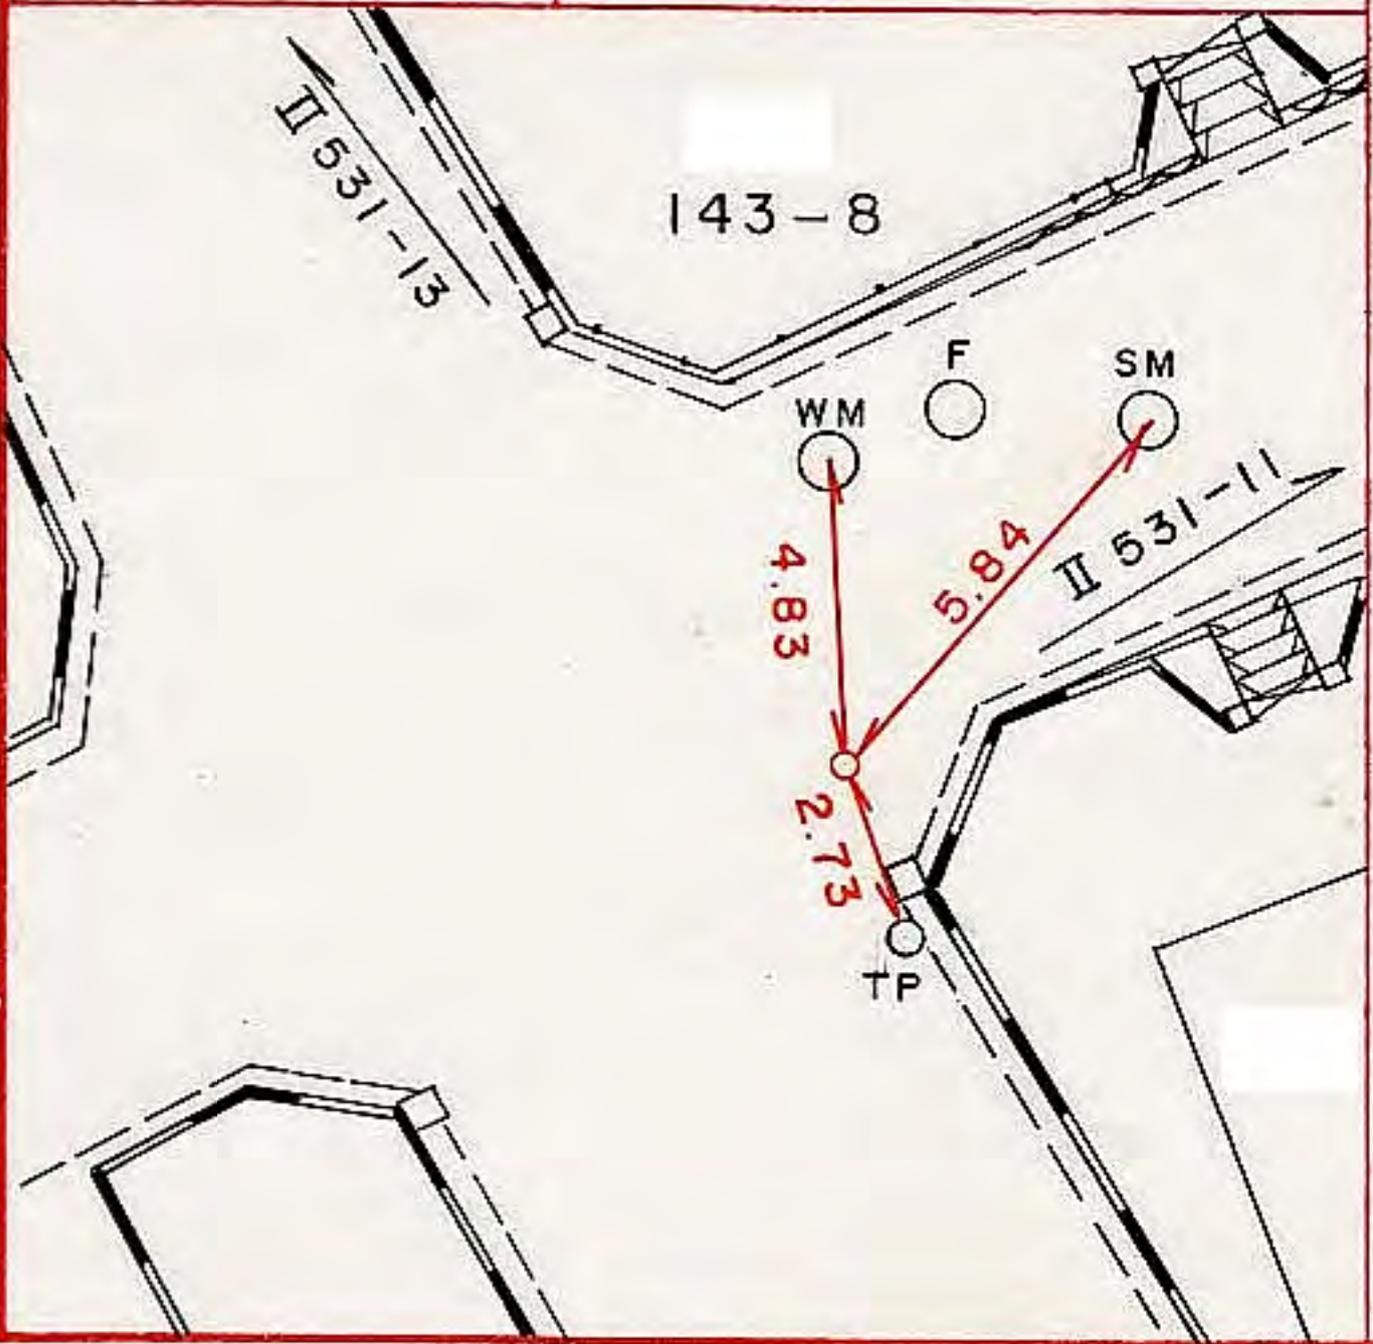

所在地

旭区万騎が原一三〇一四番地先

標識ノ種類

金属標。鋏。木杭

キザミ


線番号

点番号

II 531

13

要 図

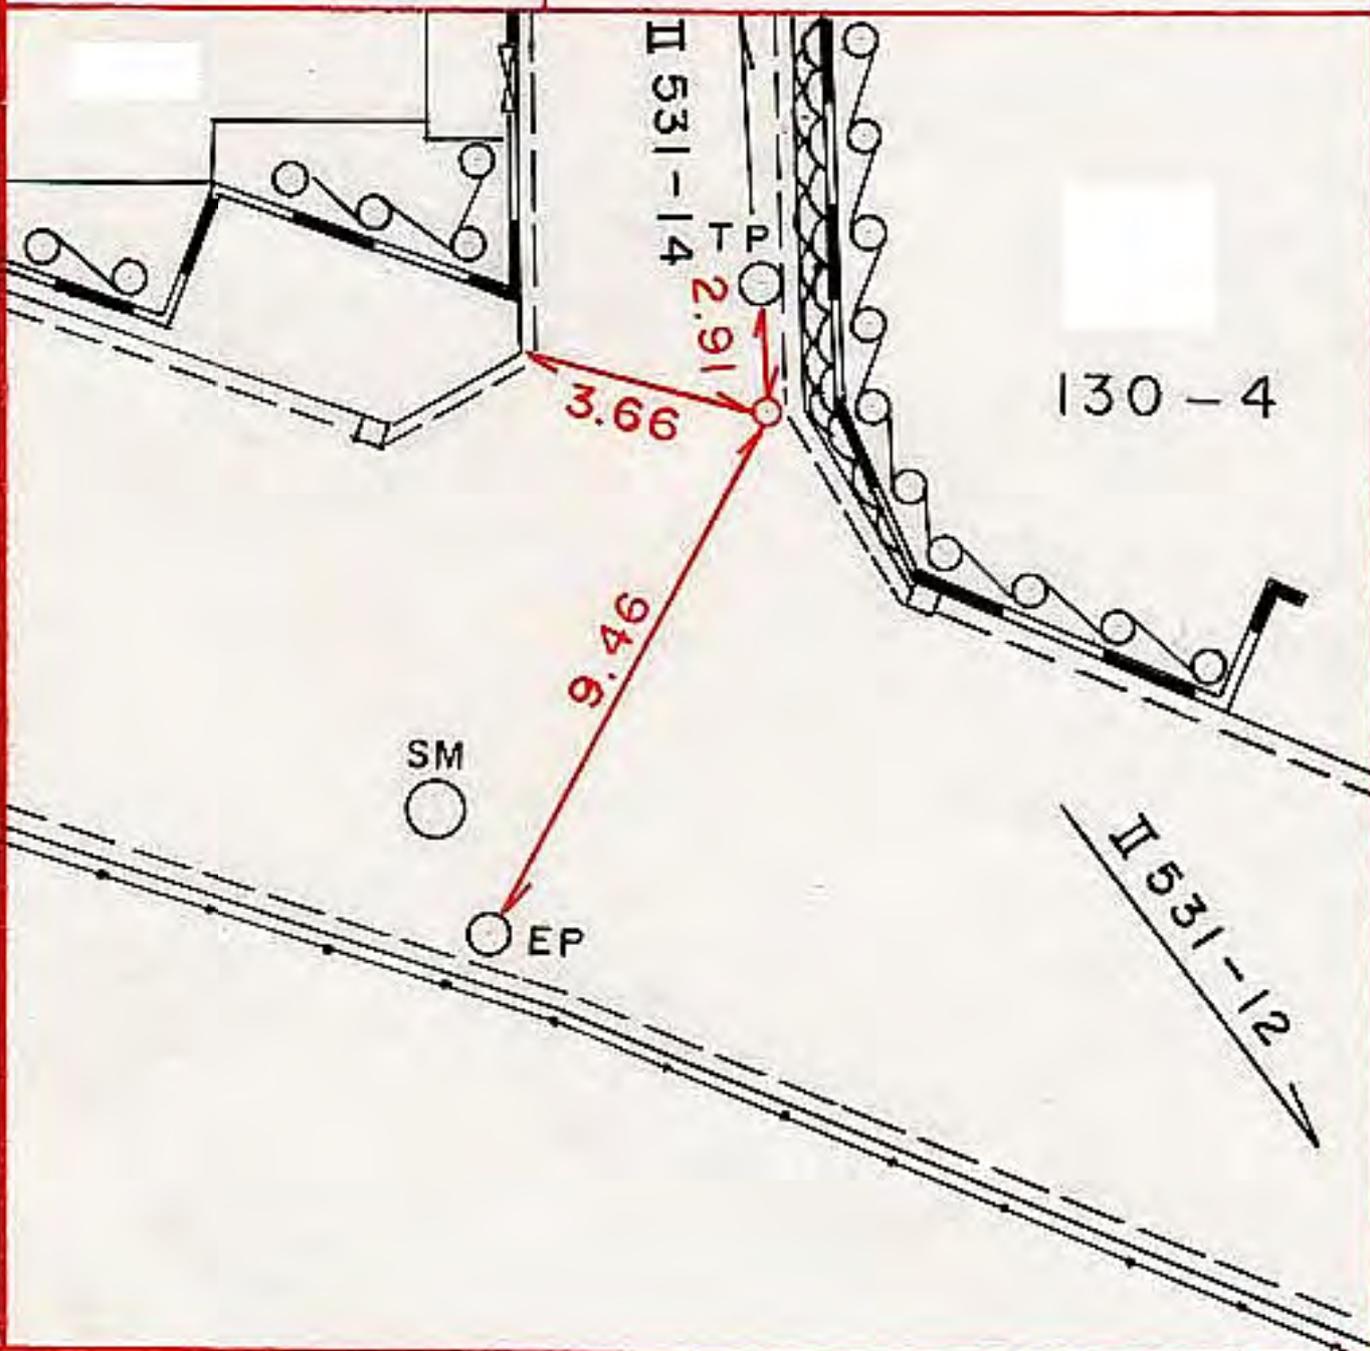

所在地

旭区万騎が原一二八一二番地先

標識ノ種類

金属標。鋏。木杭

キザミ

点番号


14

線番号

II 531

要

図

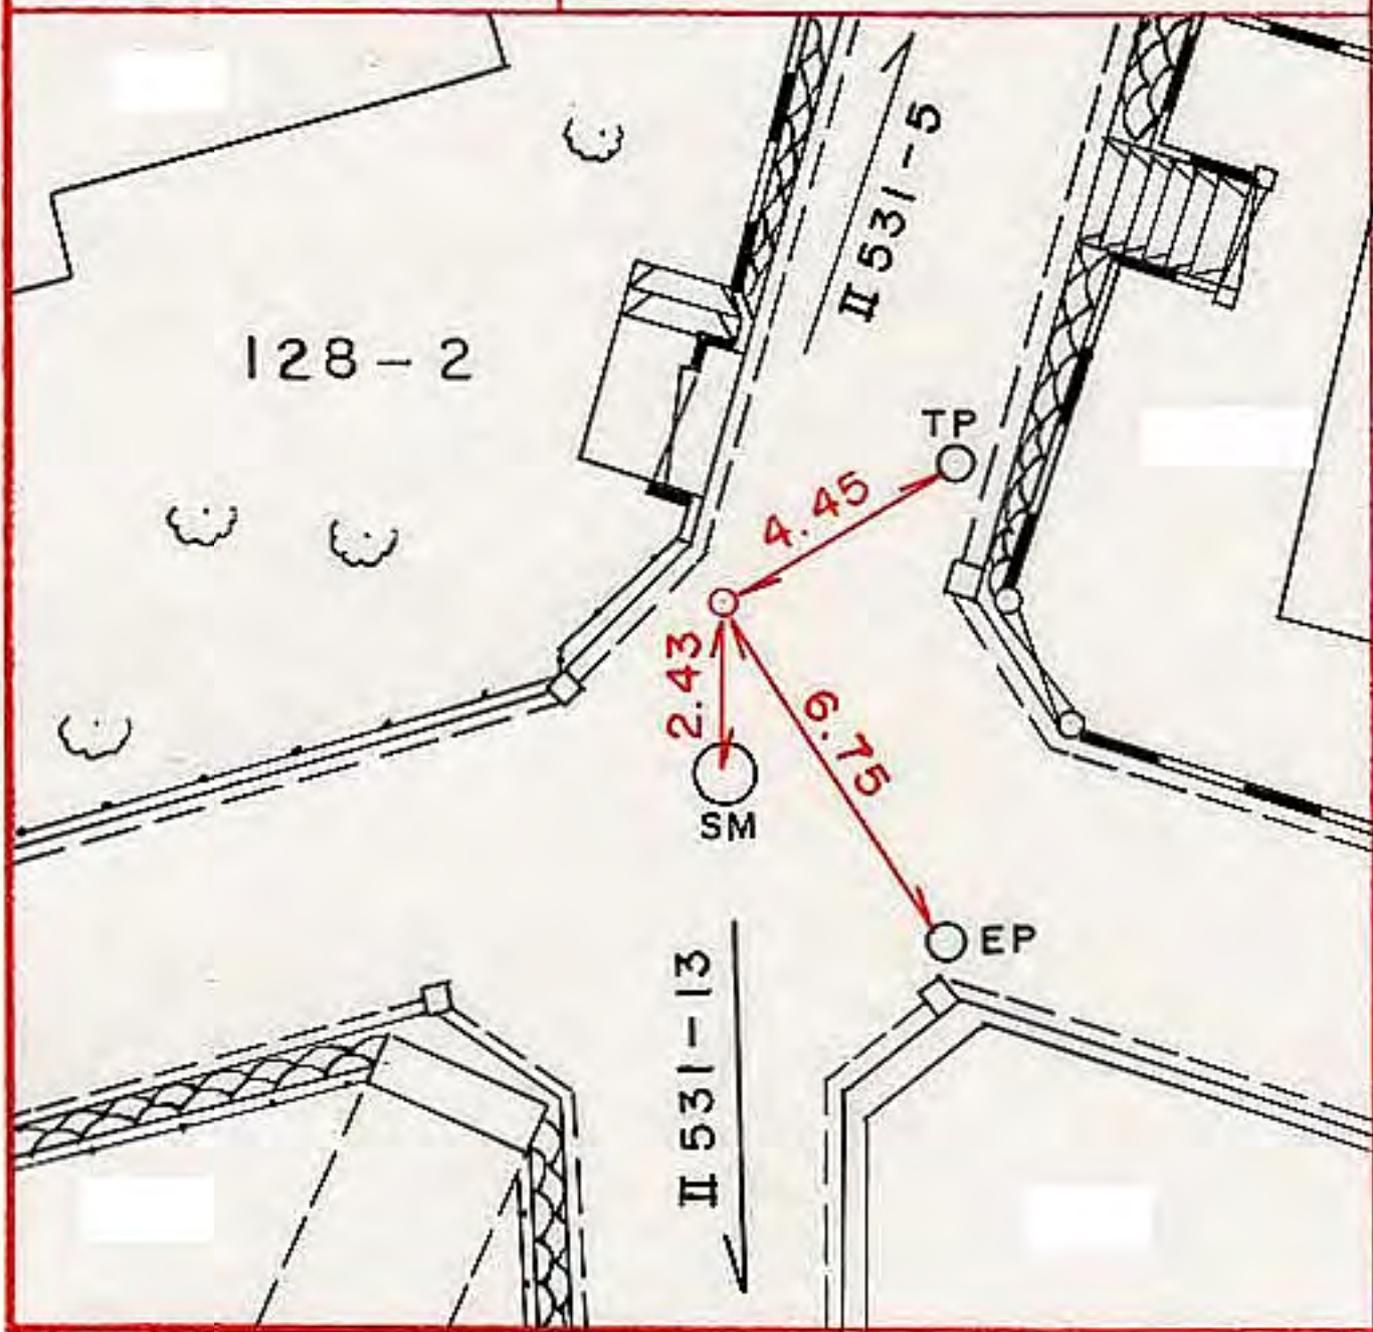

所在地

保土ヶ谷区仏向町一二八一番地先

標識ノ種類

金属標。鋳。木杭

キザミ


点番号

3

線番号

II 532

要 図

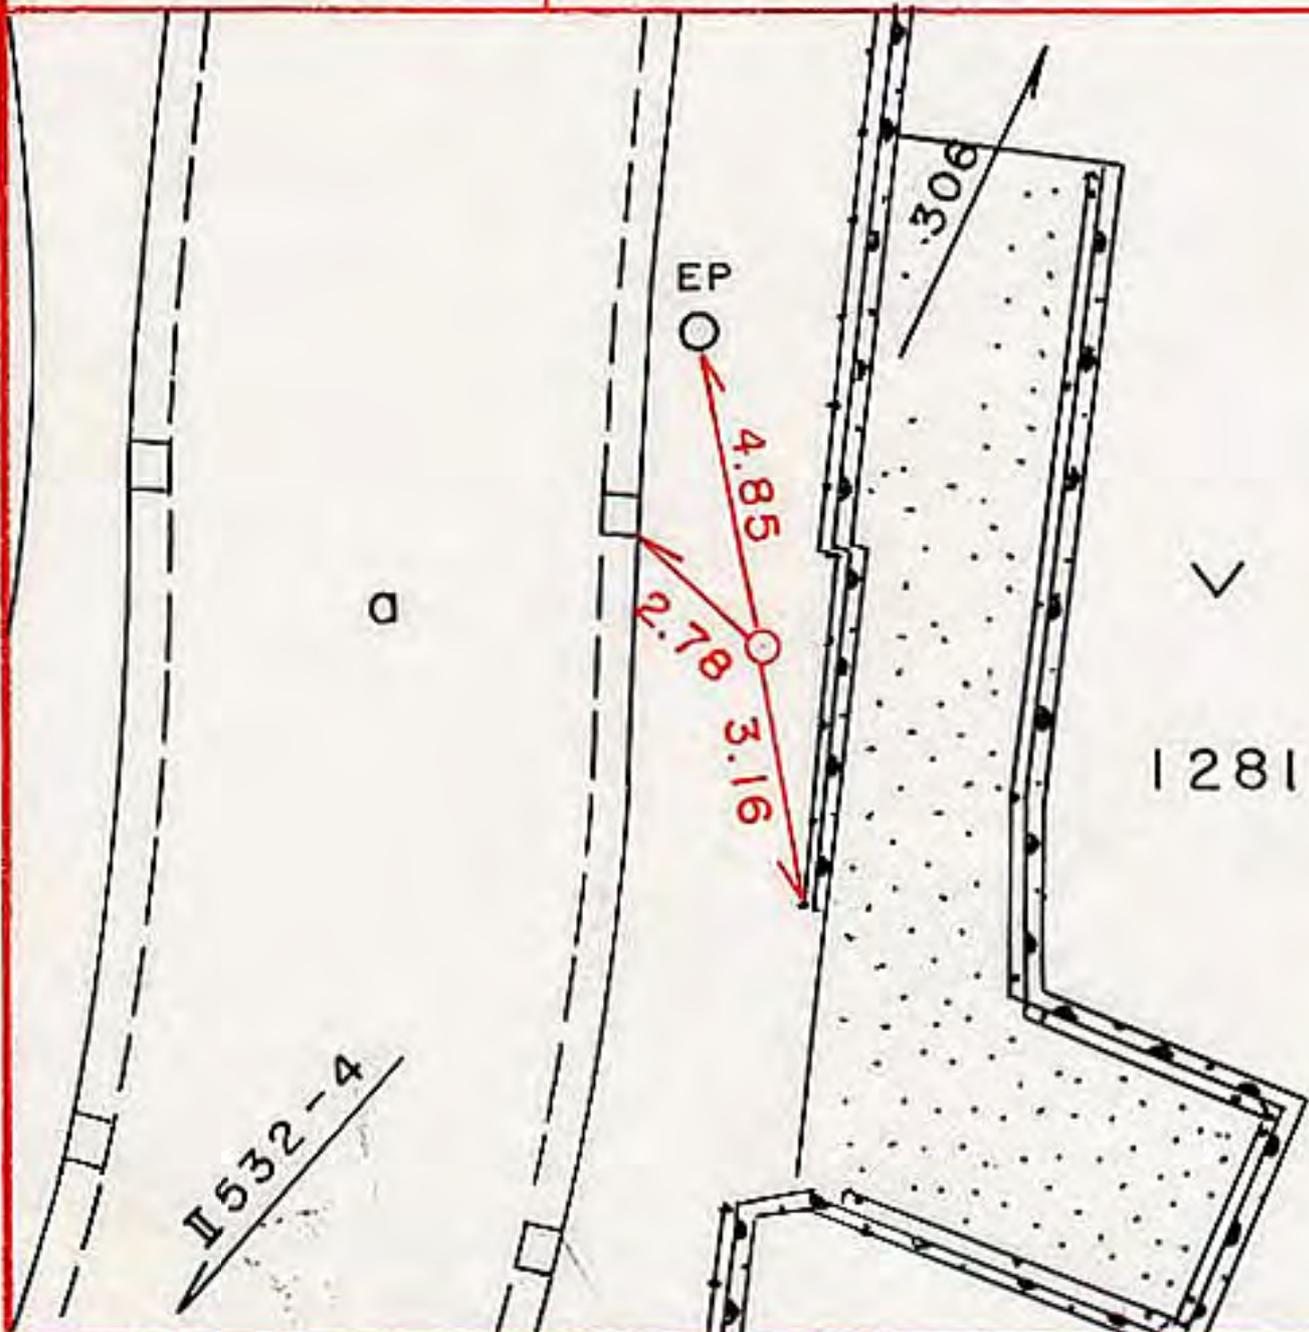

所在地

保土ヶ谷区仏向町一四一八番地先

標識ノ種類

金属標。鋏。木杭

キザミ


点番号

4

線番号

II 532

要 図

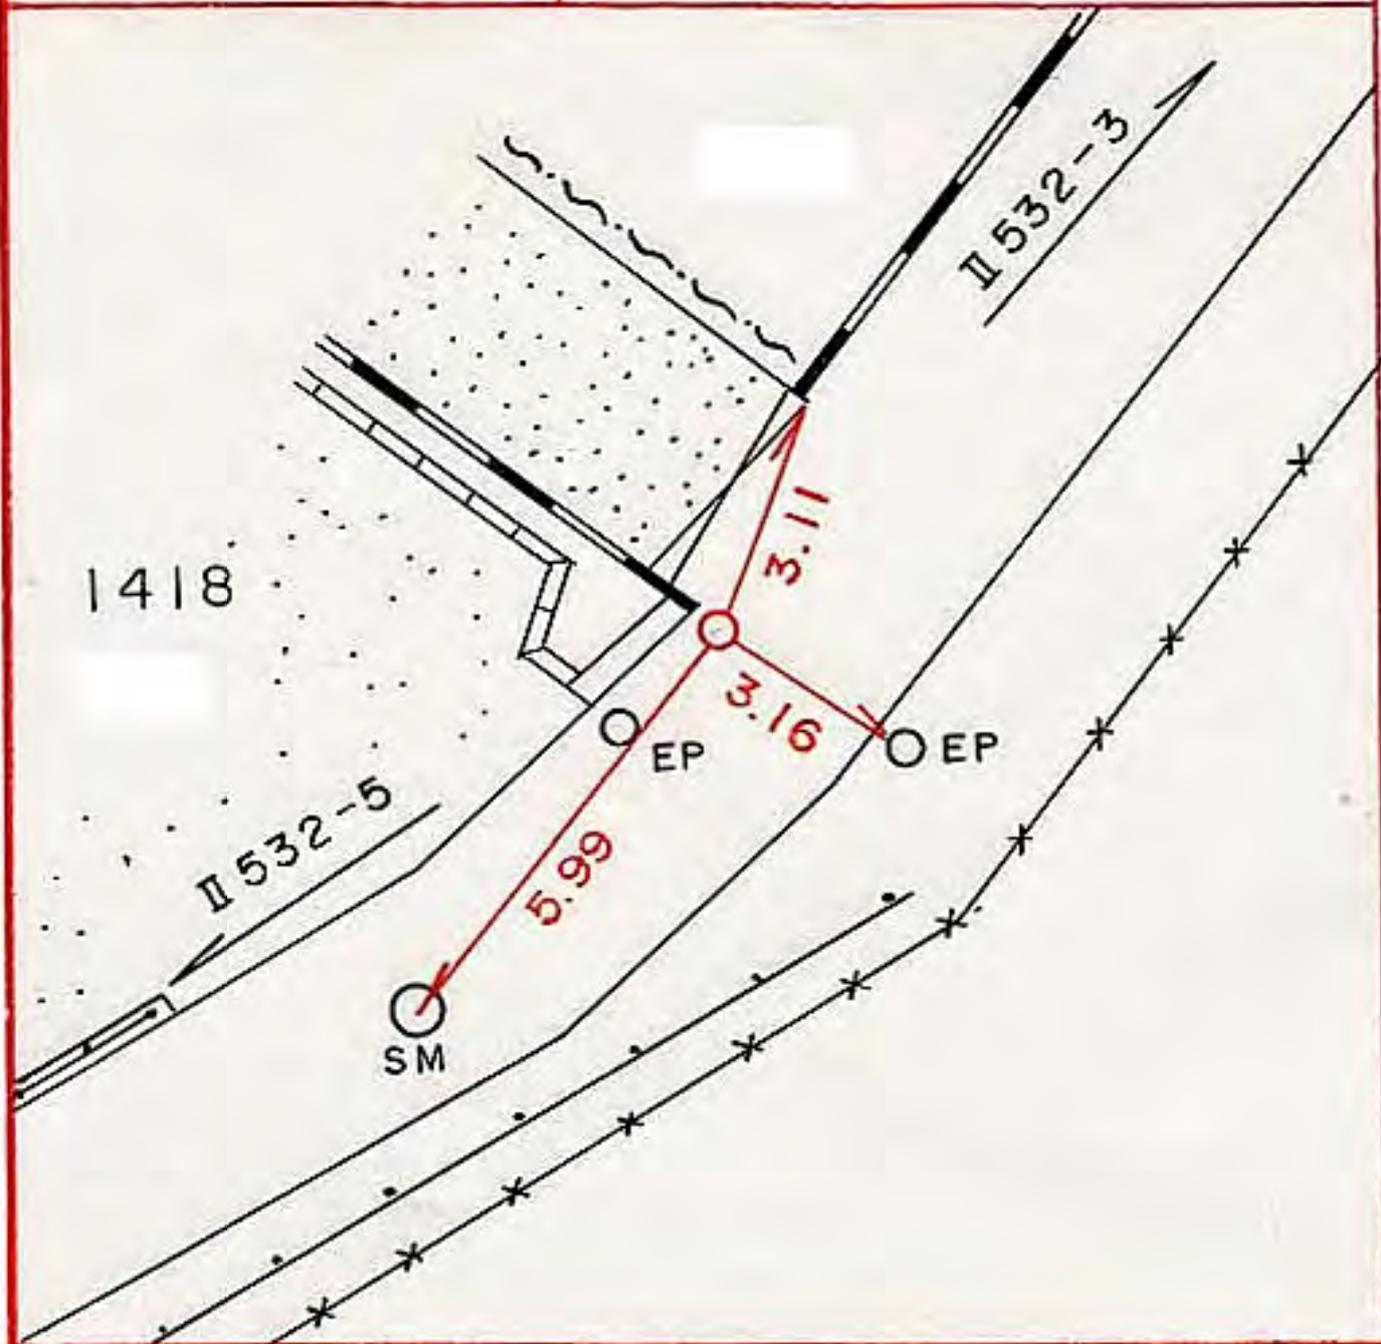

所在地

保土ヶ谷区仙向町一四一八番地先

標識ノ種類

金属標。鋌。木杭

点番号


5

線番号

II 532

要 図

キザミ

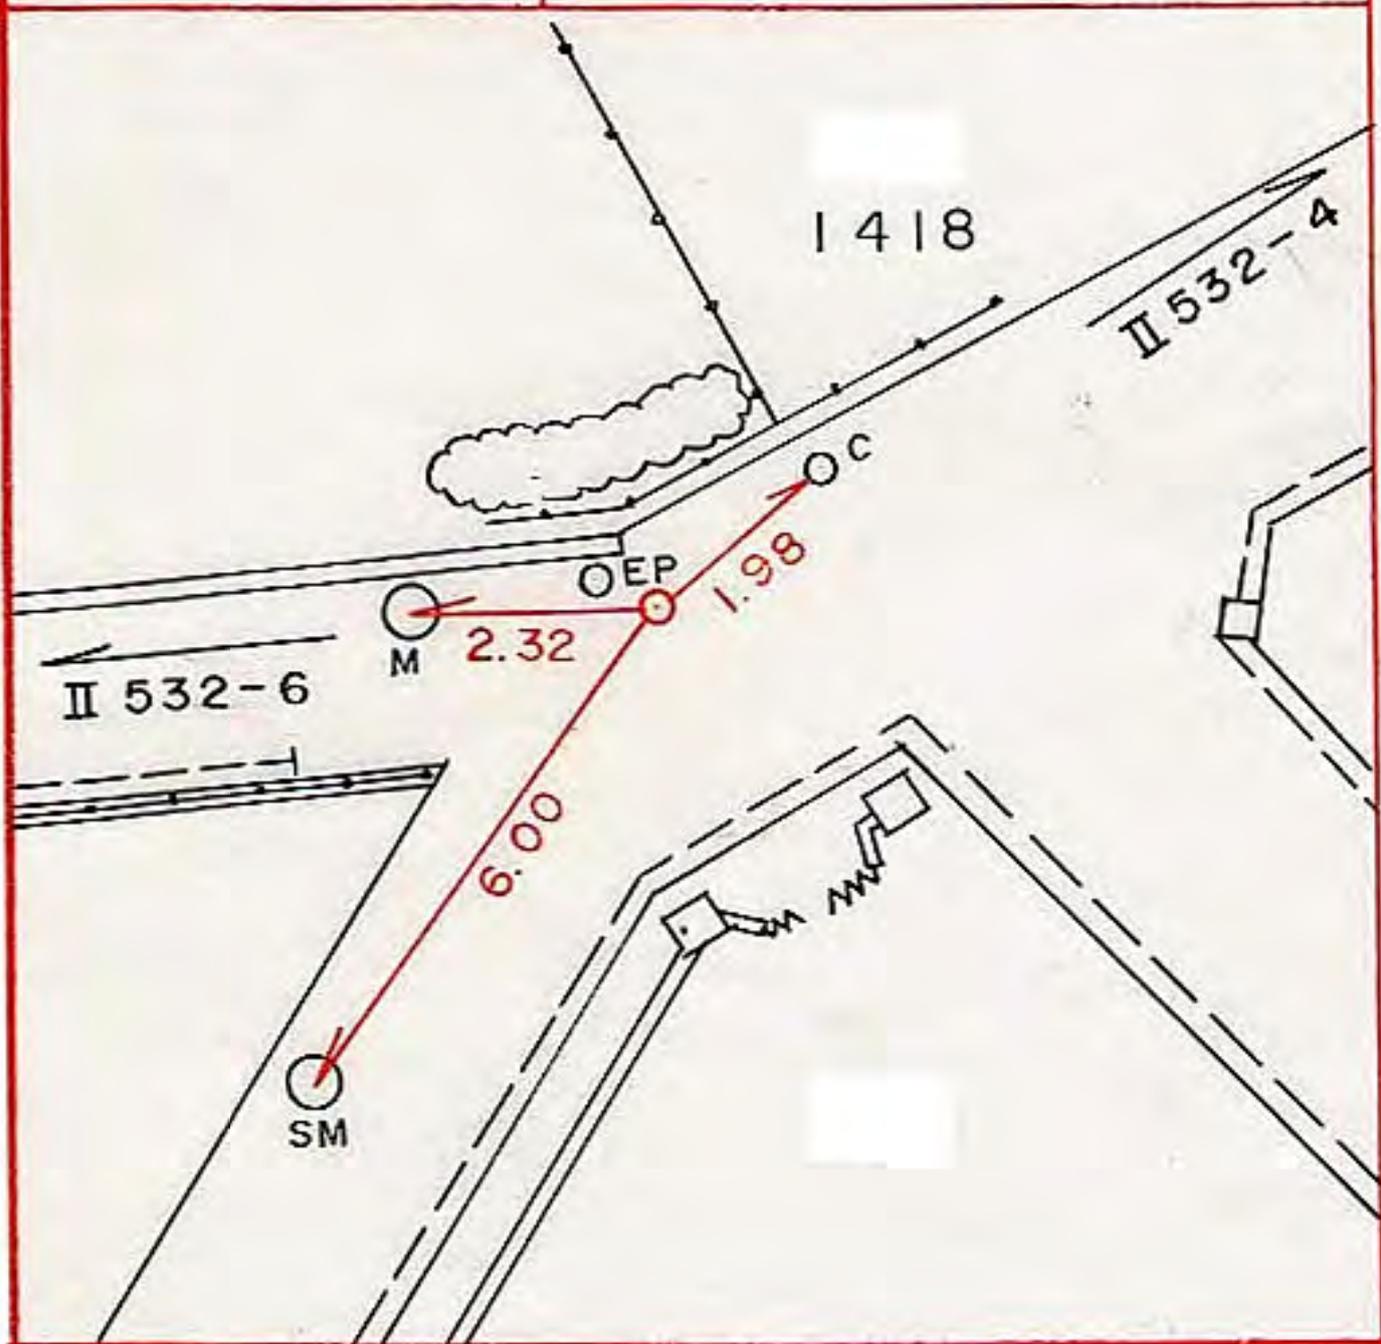

所在地

保土ヶ谷区仏向町一三六六番地先

標識ノ種類

金属標。鋌。木杭

キザミ

点番号


6

線番号

II 532

要

図

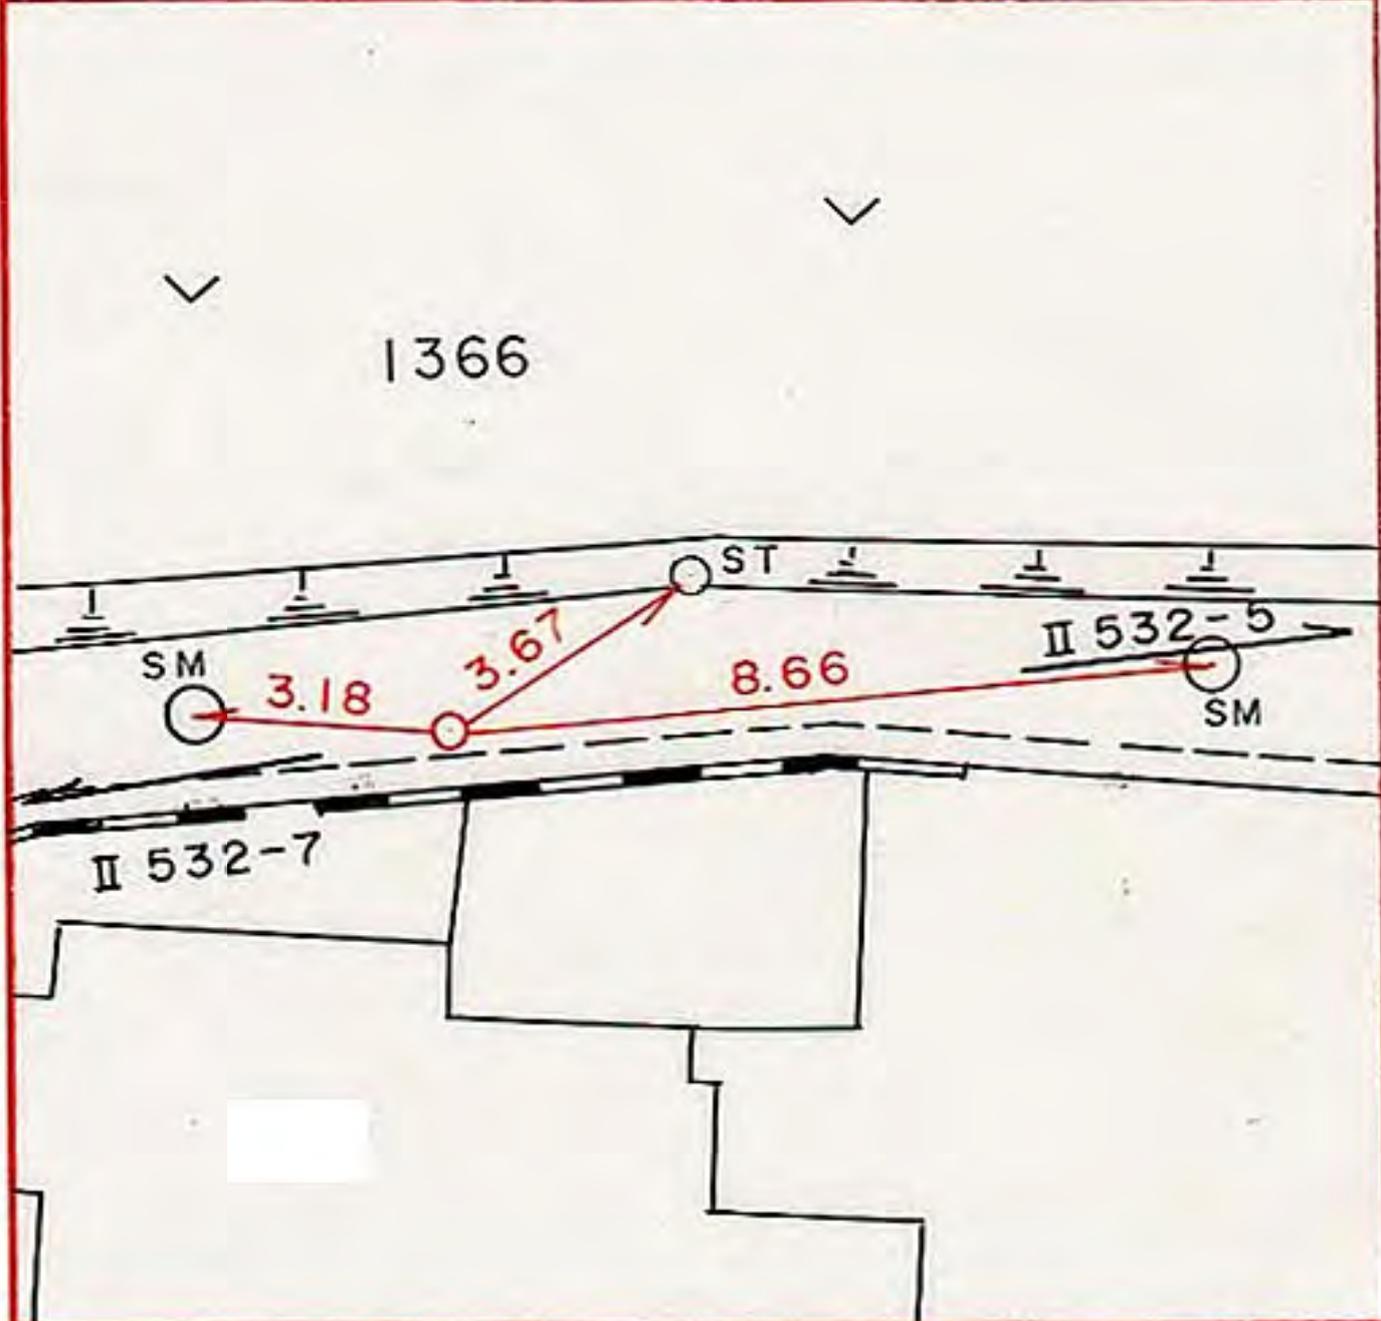

所在地

保土ヶ谷区仏向町一三七二番地先

標識ノ種類

金属標。鋌。木杭

キザミ

点番号

7

線番号

II 532

要 図

1372
市民菜園

II 532-6

II 532-8


5.53

2.22

8.82

市石

クレストコクエB

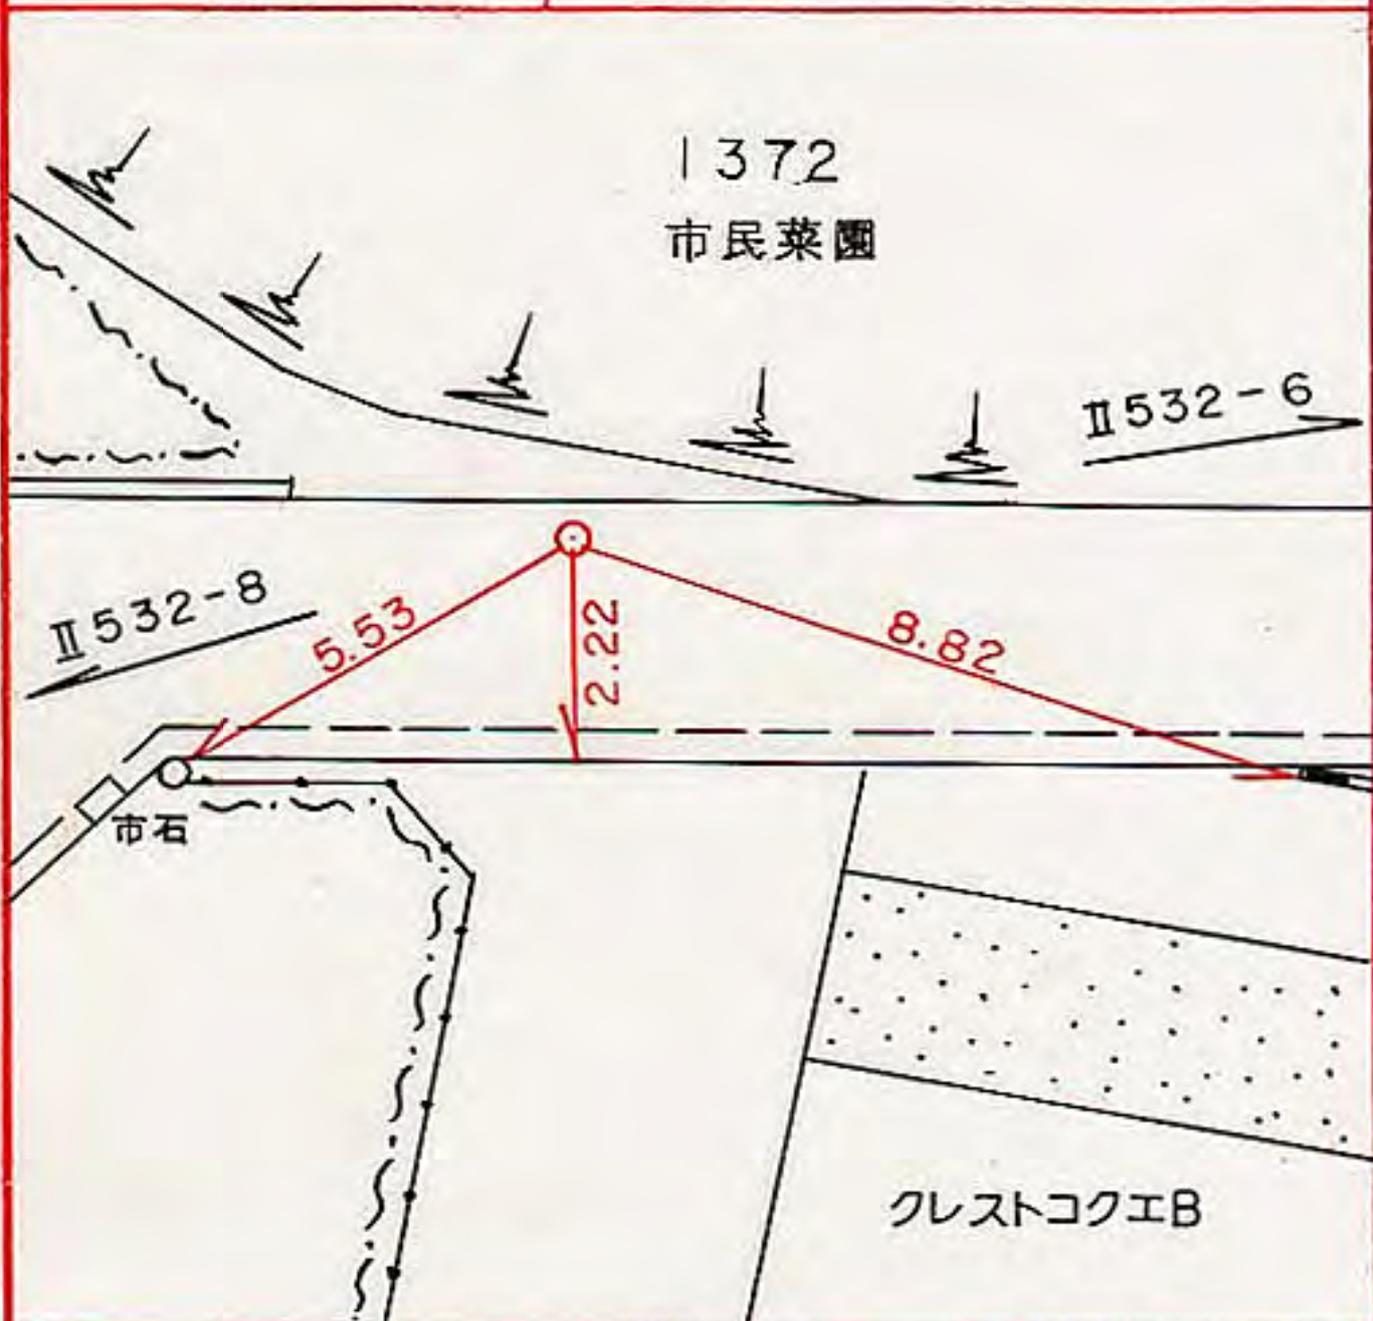

所在地

保土ヶ谷区新桜ヶ丘二―一番地先

標識ノ種類

金属標。鋏。木杭

点番号


8

線番号

II 532

キザミ

要 図

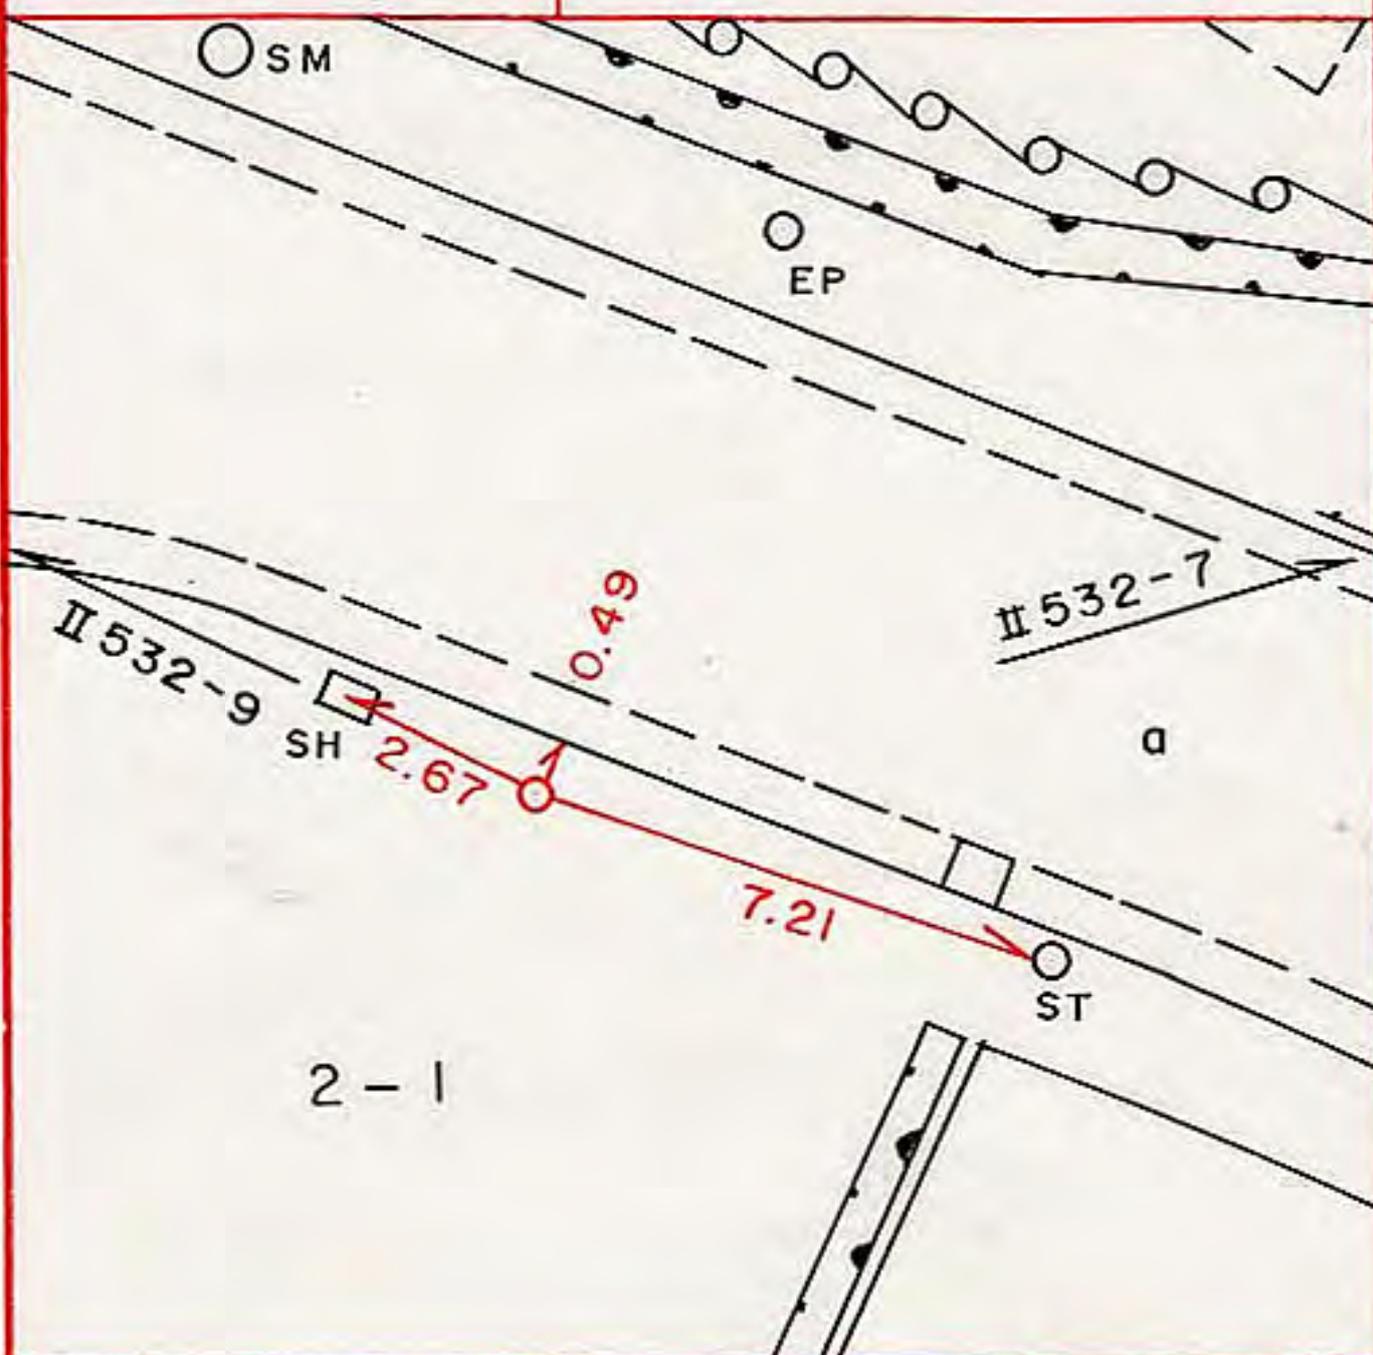

所在地

保土ヶ谷区仏向町一三〇〇番地先

標識ノ種類

金属標。鋳。木杭

キザミ

点番号


10

線番号

II 532

要 図

1 300

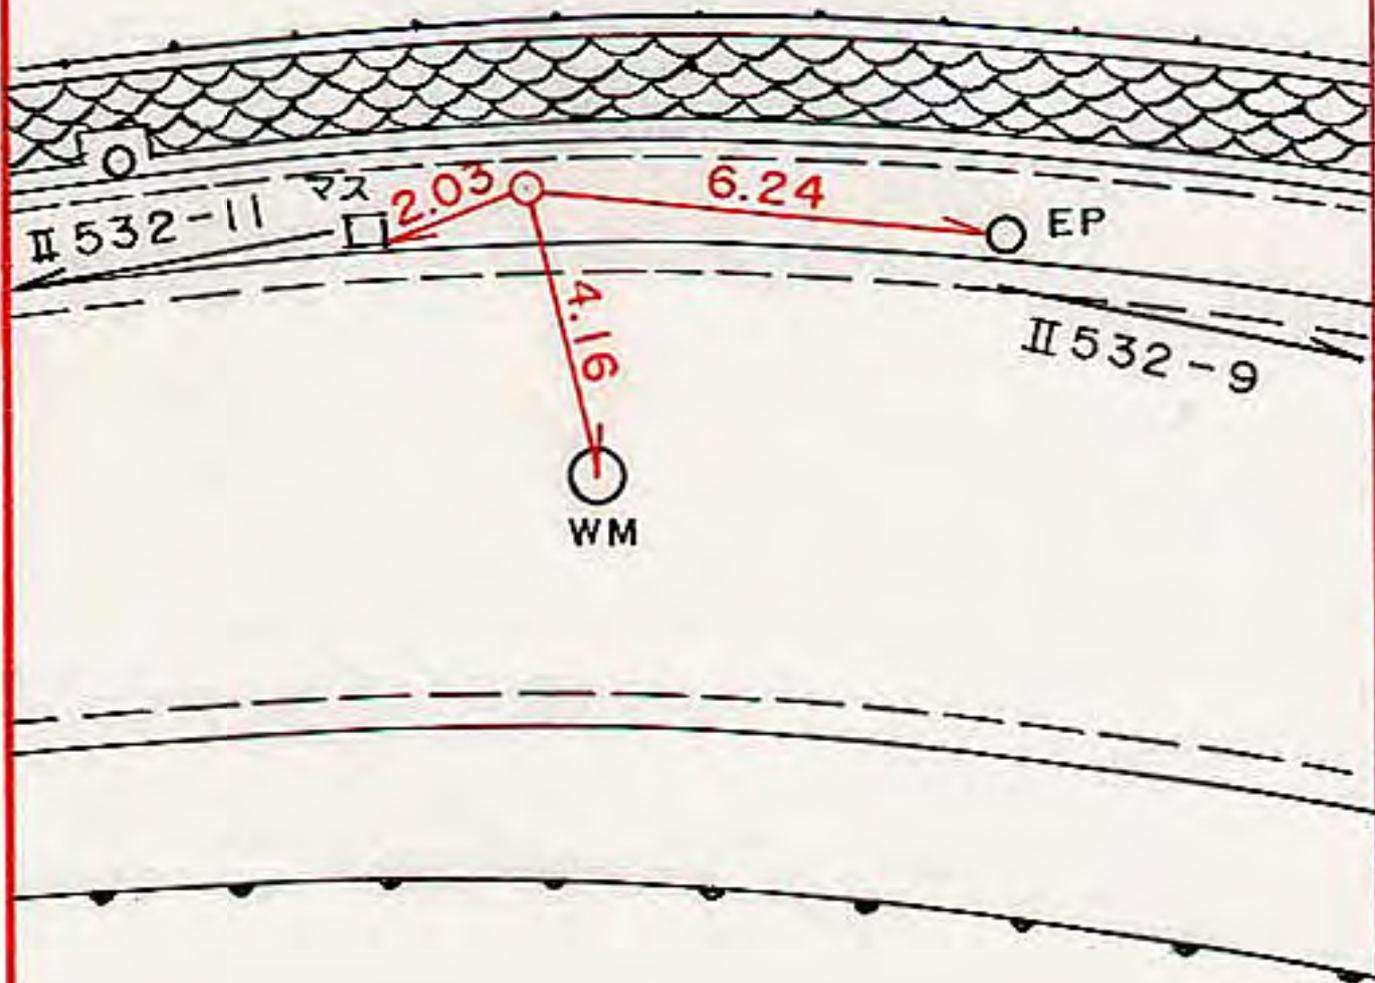

所在地

保土ヶ谷区新桜ヶ丘二―三番地先

標識ノ種類

金属標。鋏。木杭

点番号


11

線番号

II 532

キザミ

要 図

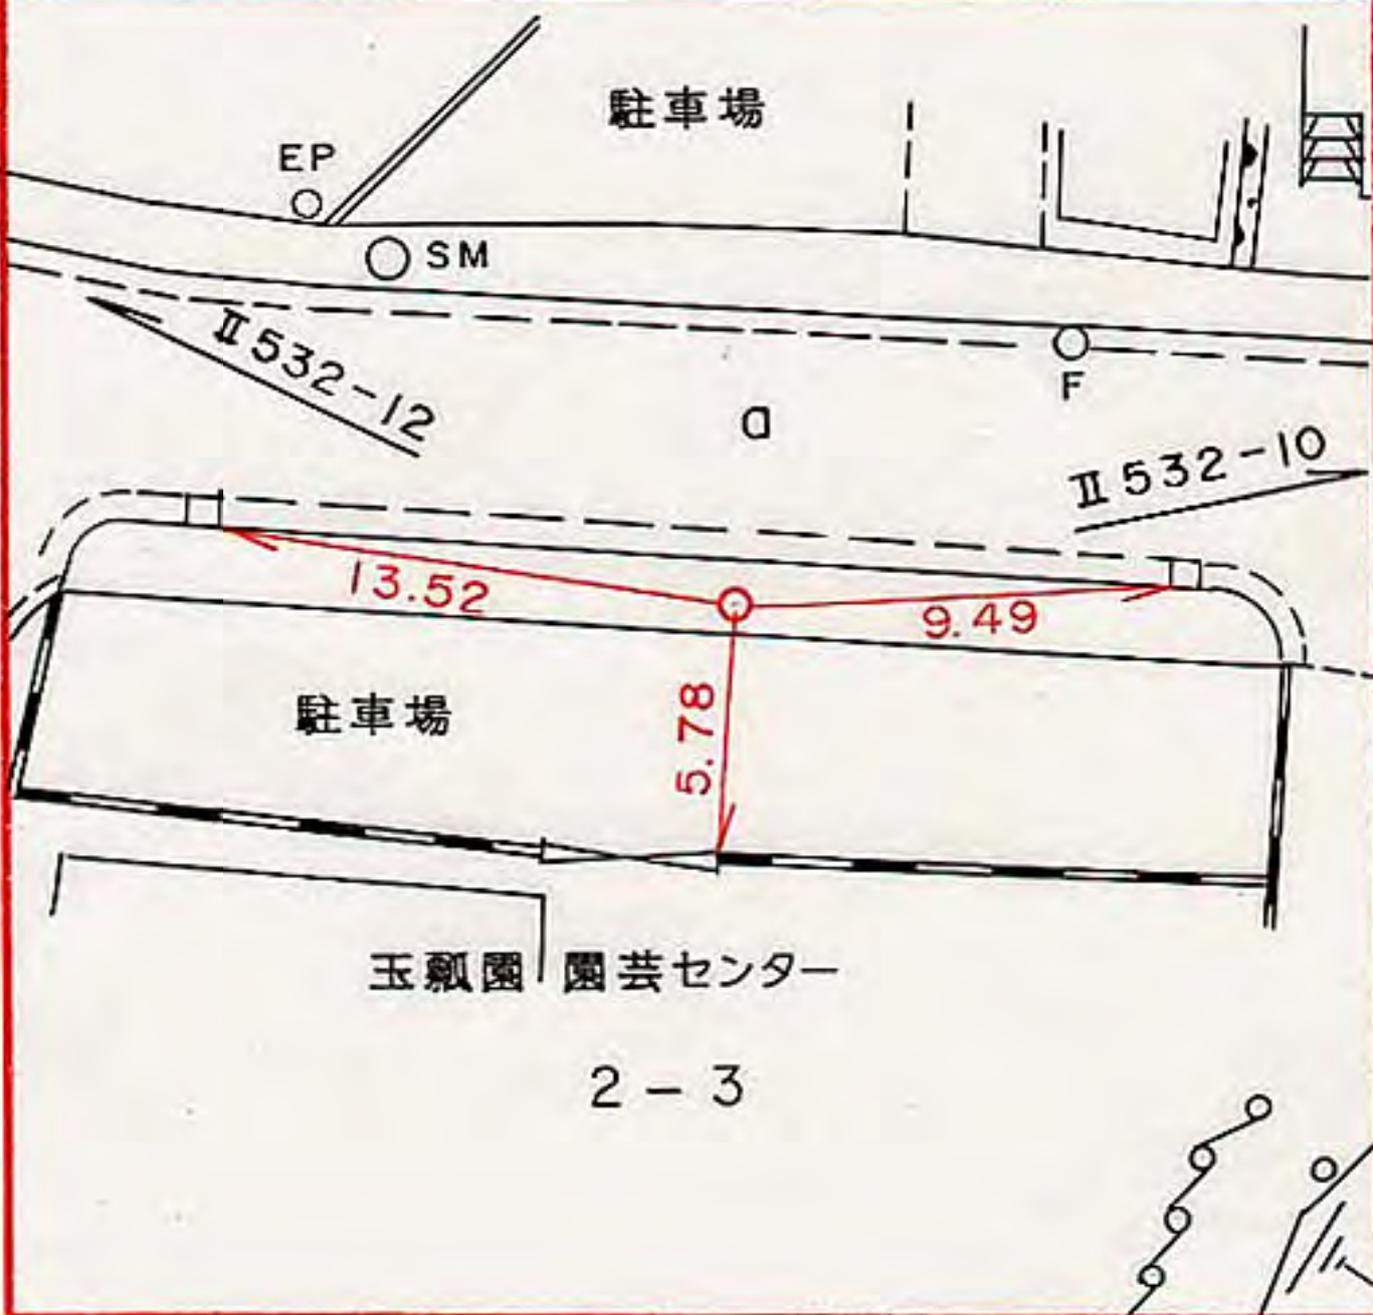

2-3

所在地

保土ヶ谷区新桜ヶ丘二一五―七番地先

標識ノ種類

金属標。鋳。木杭

キザミ


点番号

12

線番号

II 532

要 図

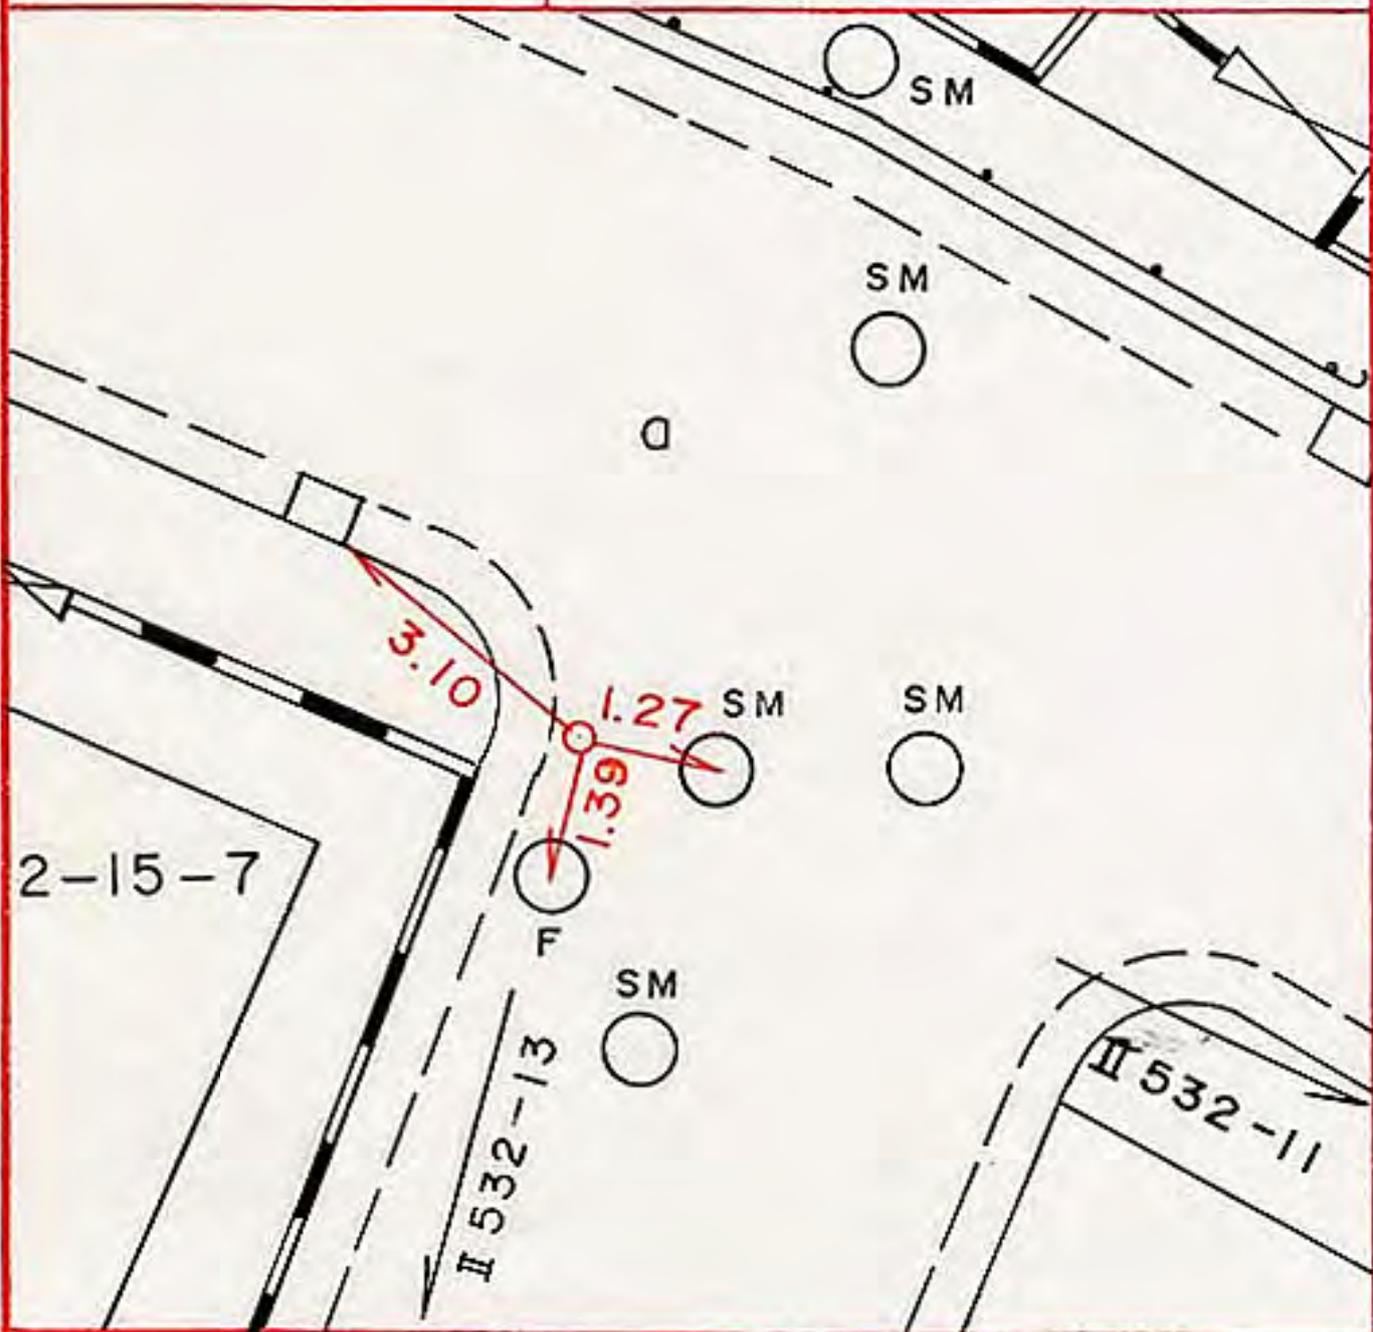

所在地

保土ヶ谷区新桜ヶ丘二―四―一八番地先

標識ノ種類

金属標。鋏。木杭

キザミ


点番号

13

線番号

II 532

要 図

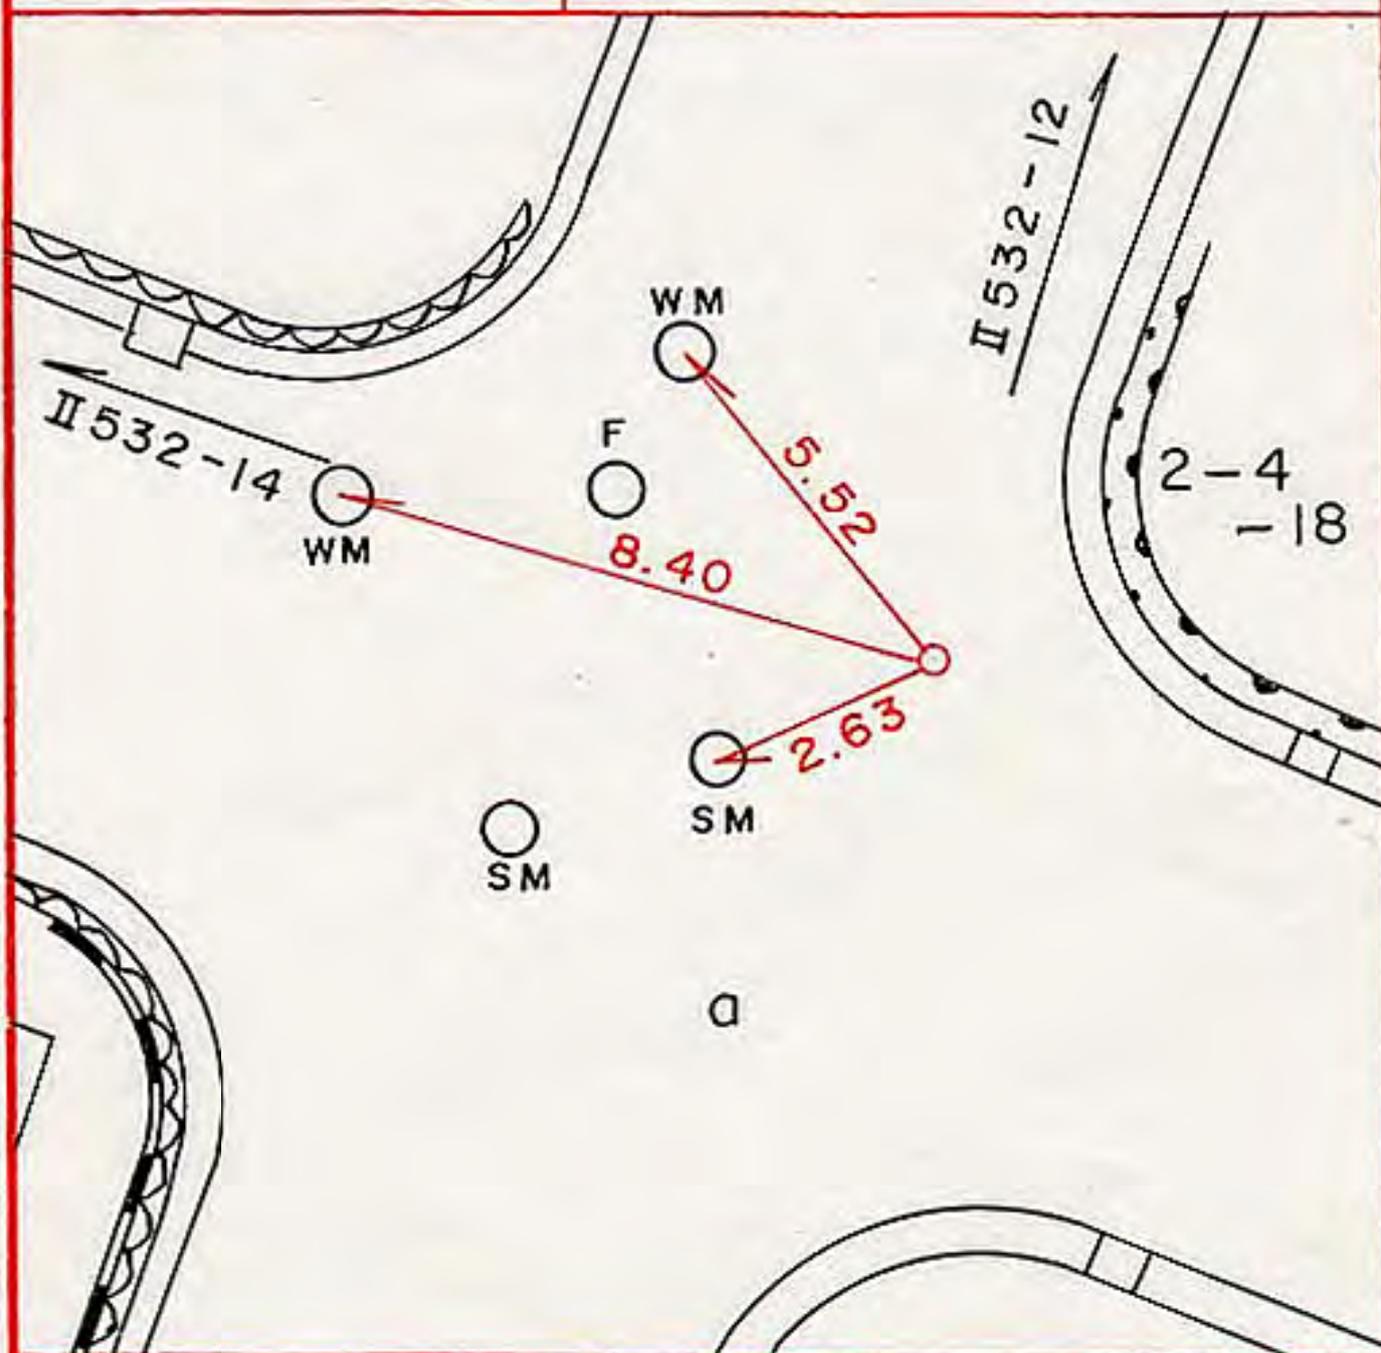

所在地


標識ノ種類

金属標。鋏。木杭

点番号


14

線番号

II 532

キザミ

要 図

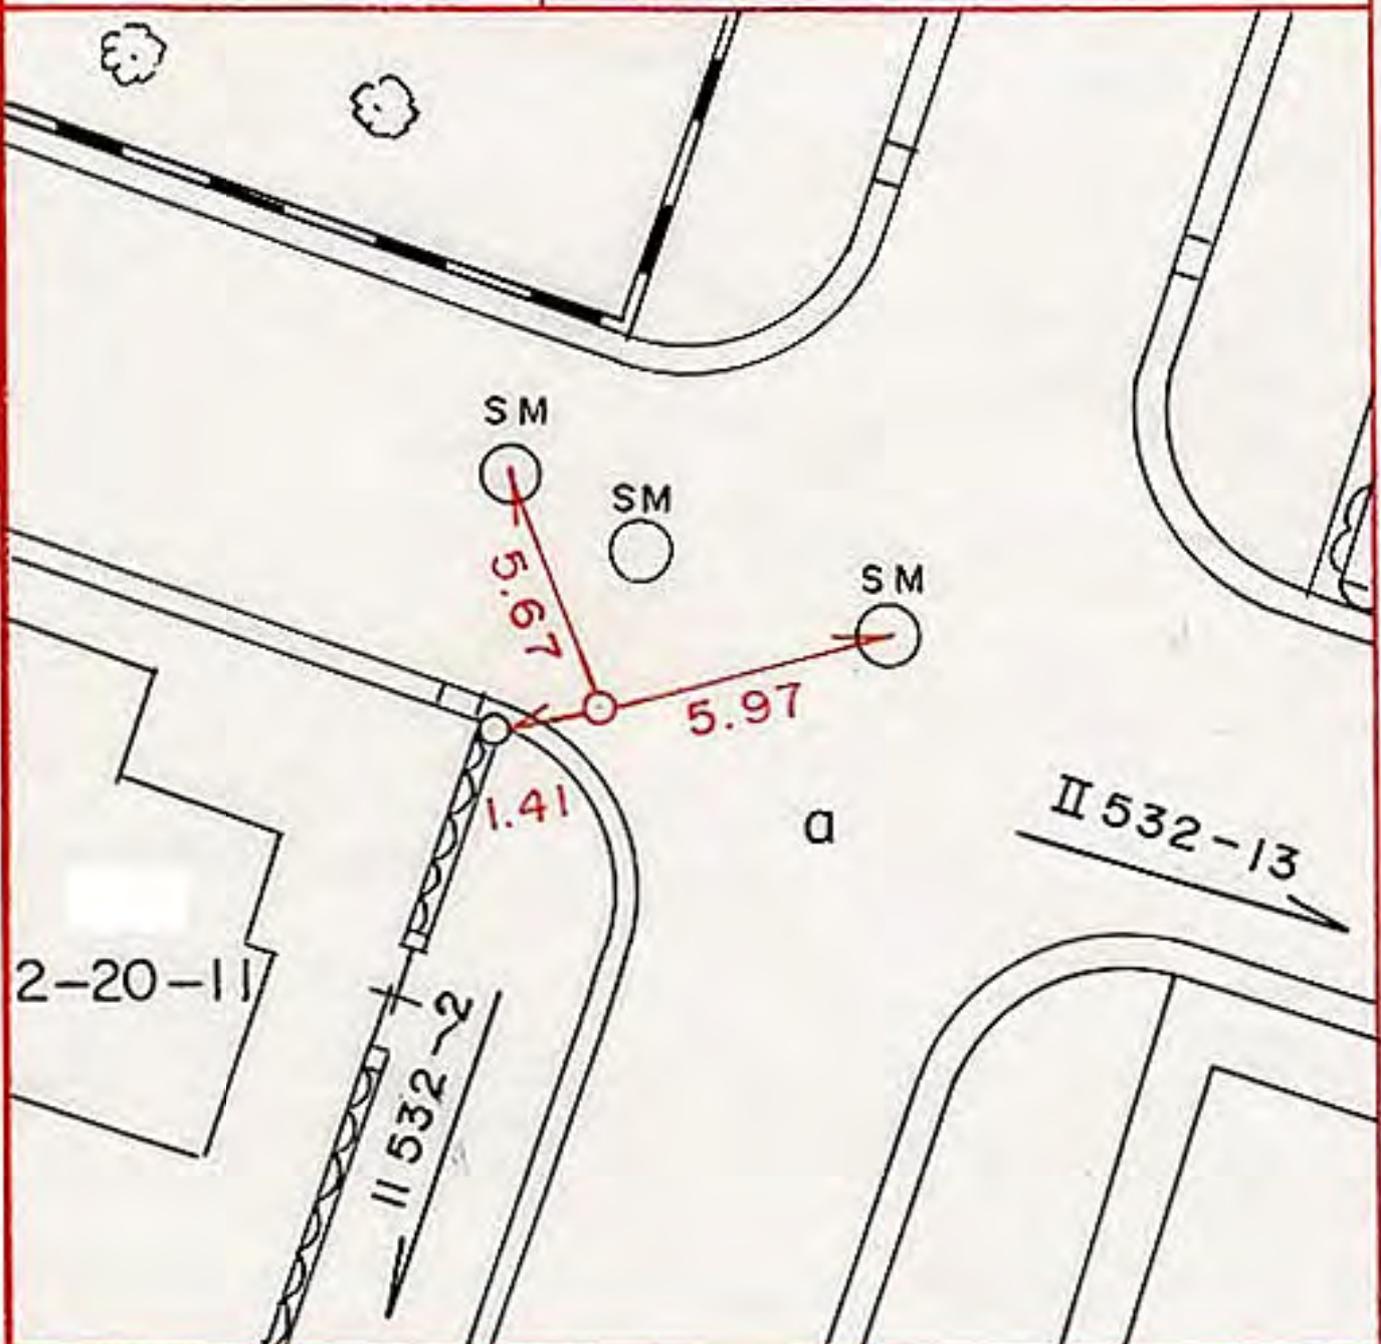

所在地

保土ヶ谷区法泉二―二八―六番地

標識ノ種類

金属標。鋏。木杭

キザミ (印)

点番号

15

線番号

II 532

要 図



所在地

保土ヶ谷区新桜ヶ丘一―一三―一三二番地先

標識ノ種類

金属標。鋌。木杭

キザミ


点番号

16

線番号

II 532

要 図

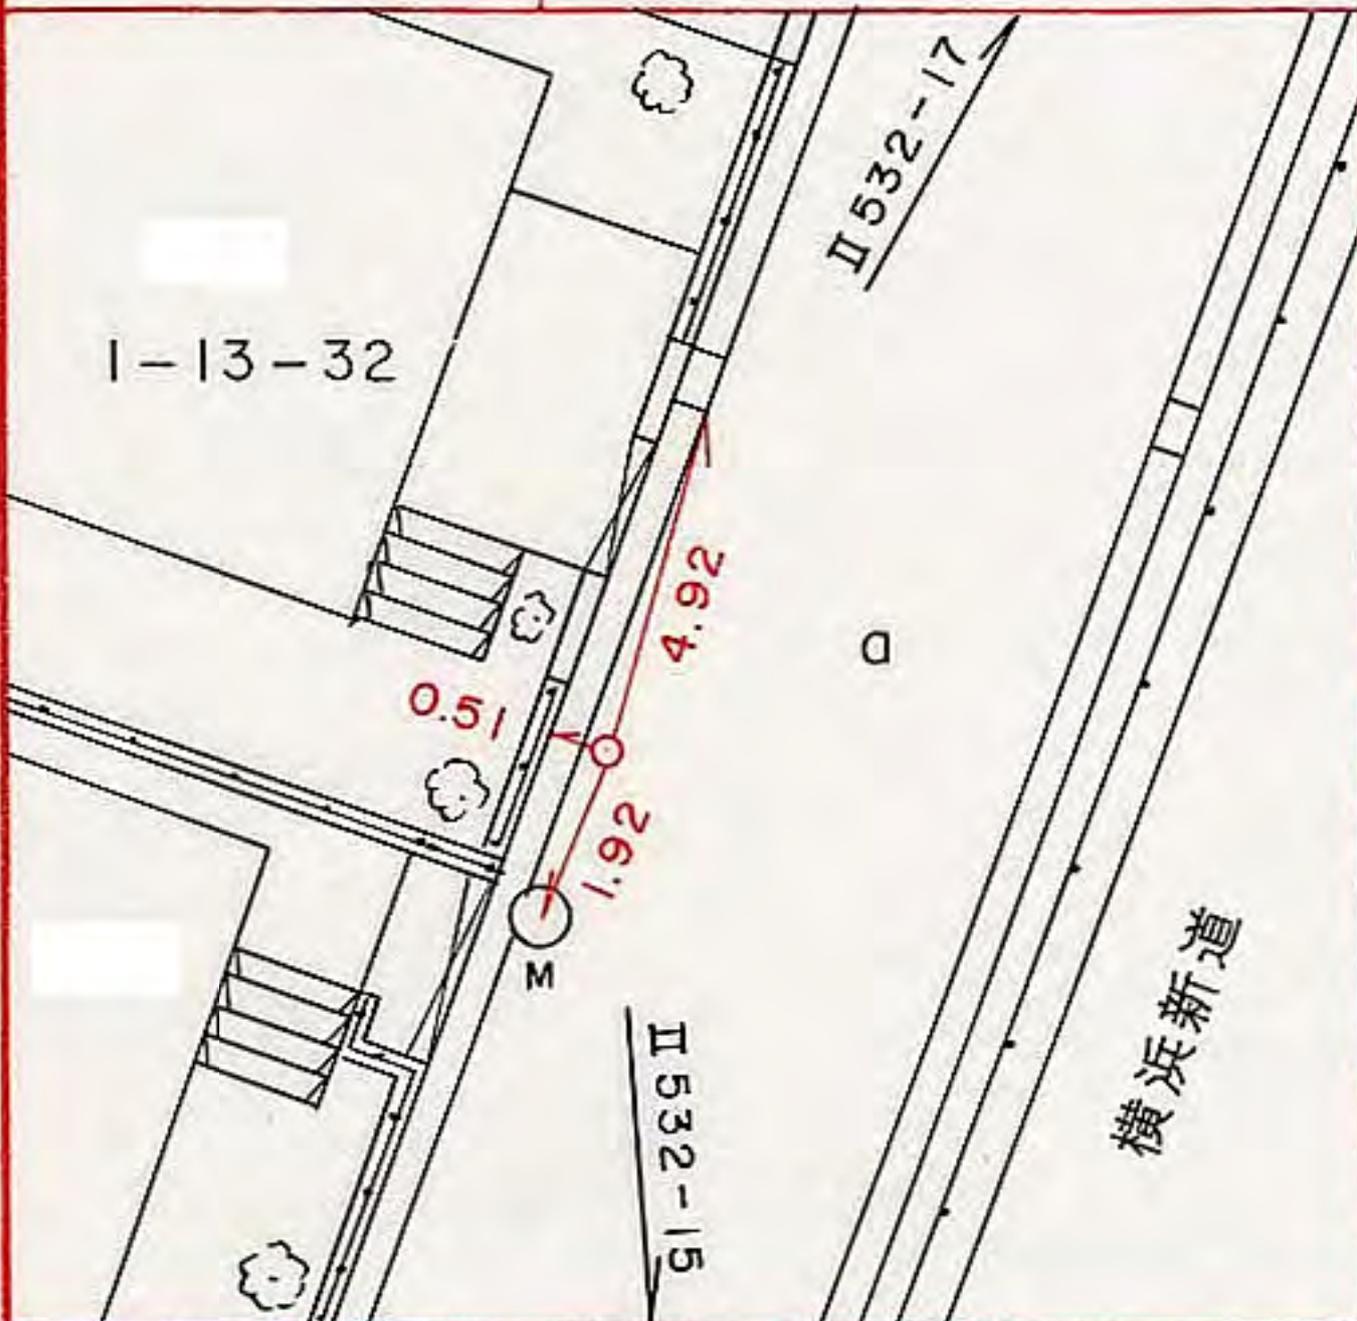

所在地

保土ヶ谷区新桜ヶ丘一―一四―一番地先

標識ノ種類

金属標。鋏。木杭

点番号


17

線番号

II 532

要 図

キザミ

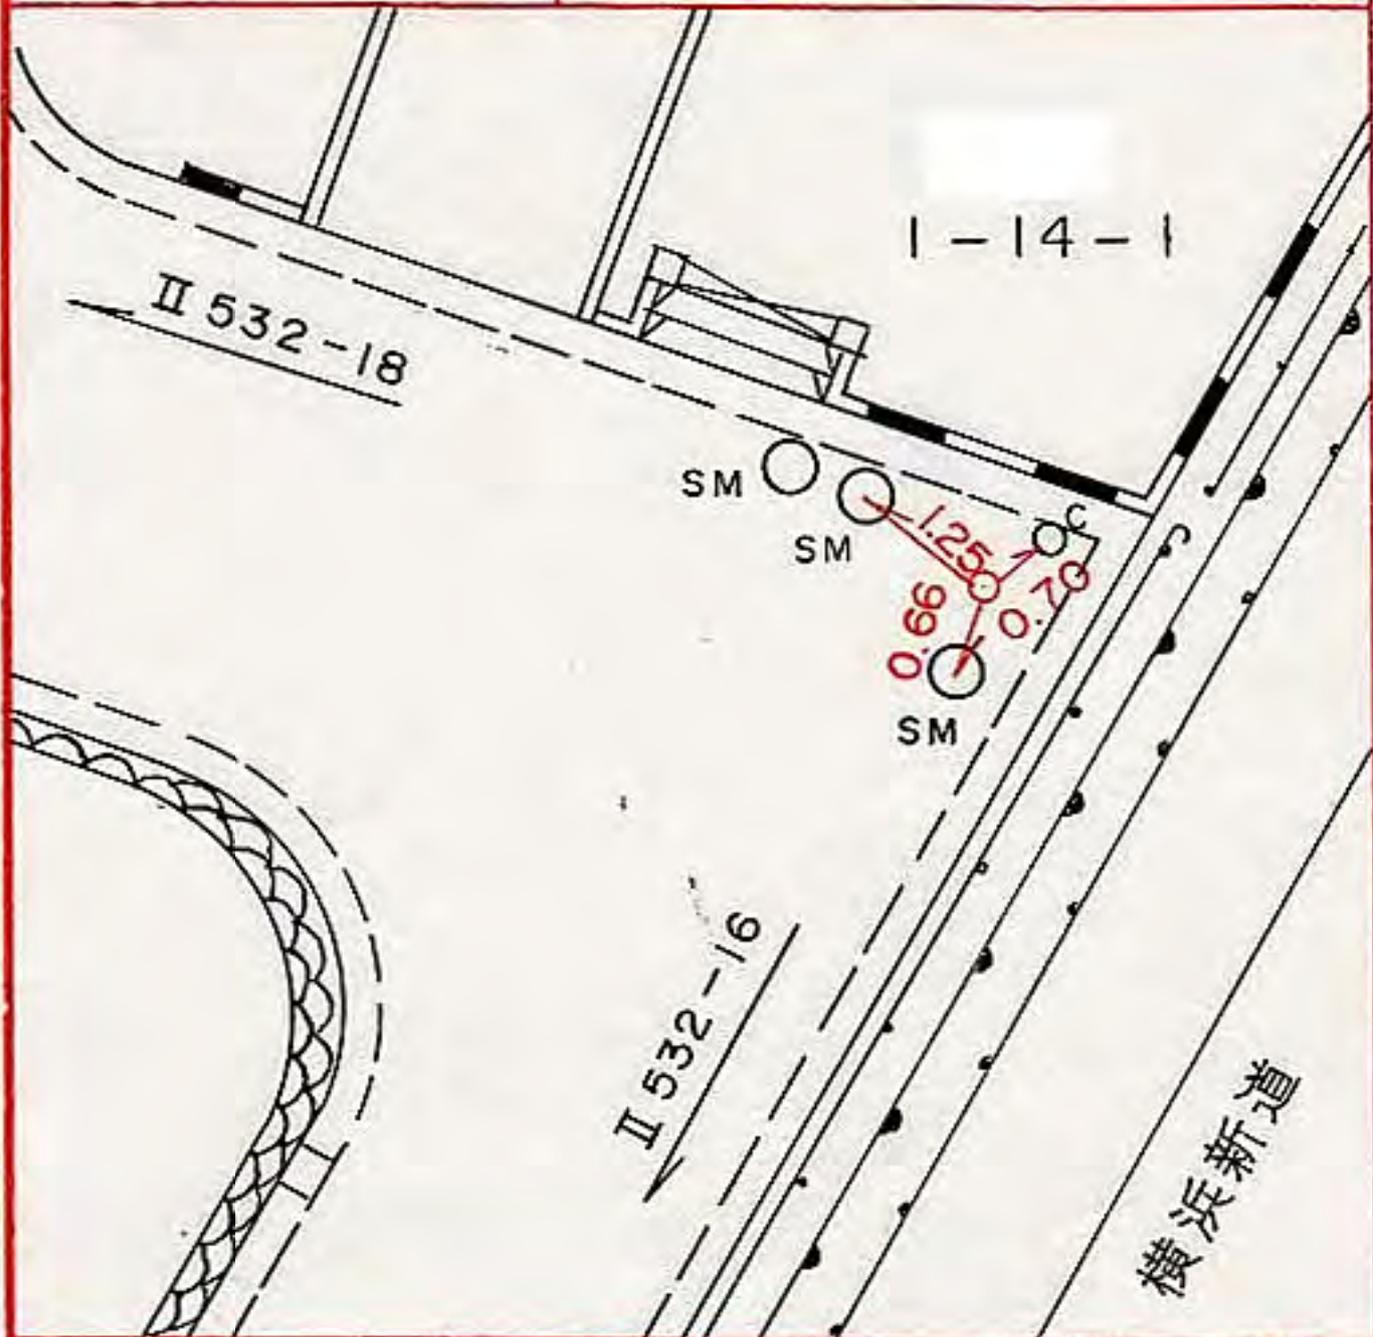

所在地

保土ヶ谷区新桜ヶ丘一―二九番地先

標識ノ種類

金属標。鋌。木杭

点番号


18

線番号

II 532

キザミ

要 図

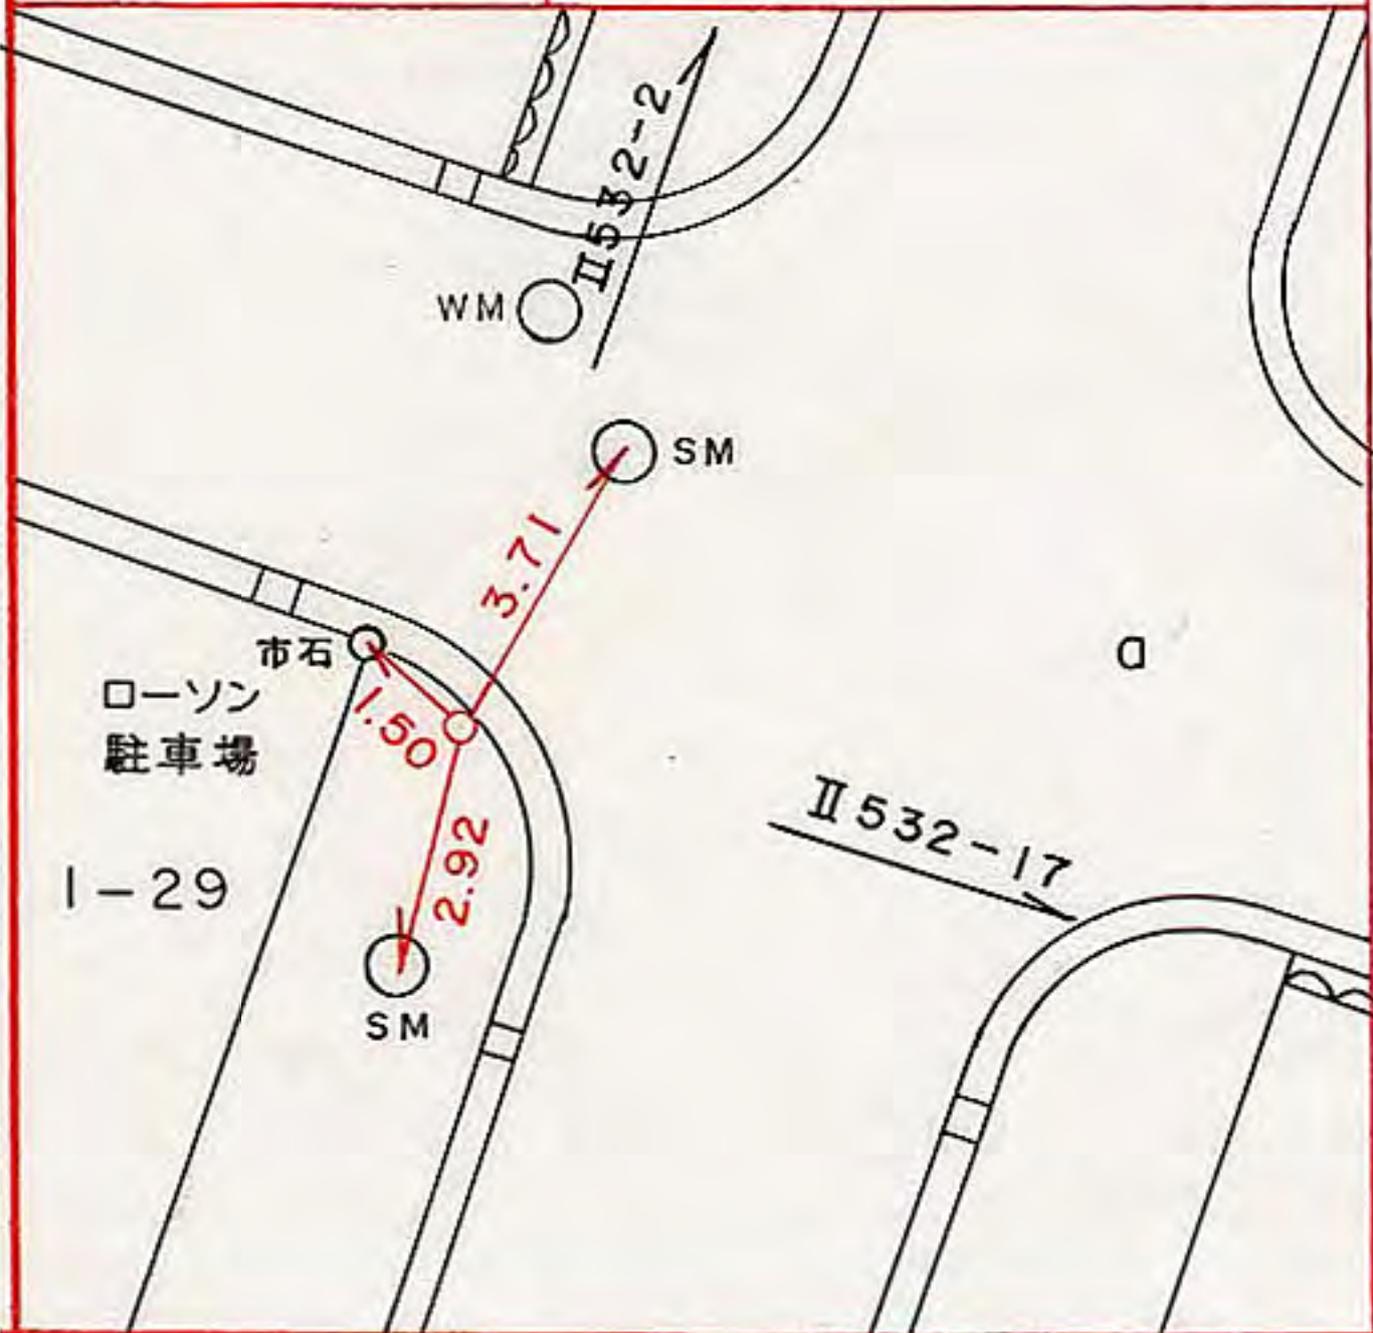

線
番
号

点
番
号

標 識 ノ 種 類

所
在
地

Ⅱ 532


19

金属標・鋳・木杭

キザミ

要 図

保土ヶ谷区新桜ヶ丘一ノ一四ノ一番地先

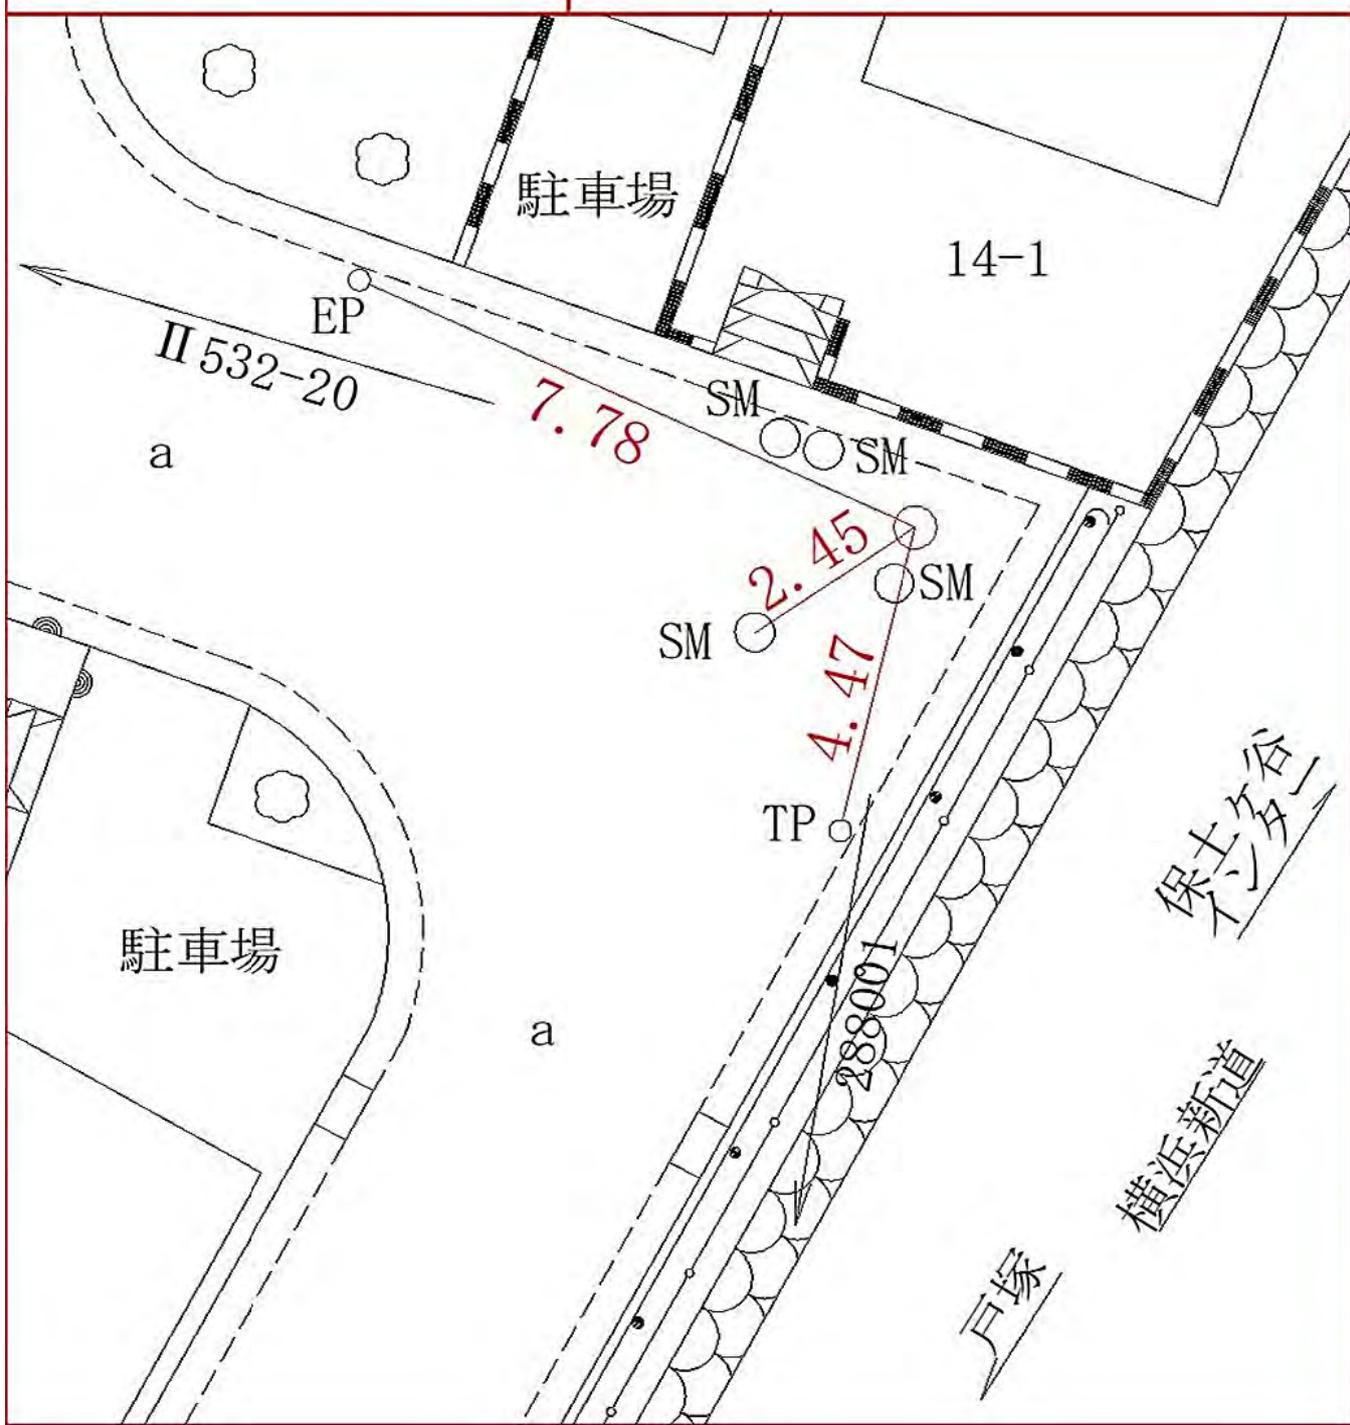


線 番 号	点 番 号	標 識 ノ 種 類	所 在 地
-------------	-------------	-----------	-------

II 532	20
--------	----

金属標・鋸・木杭
 キザミ

要 図

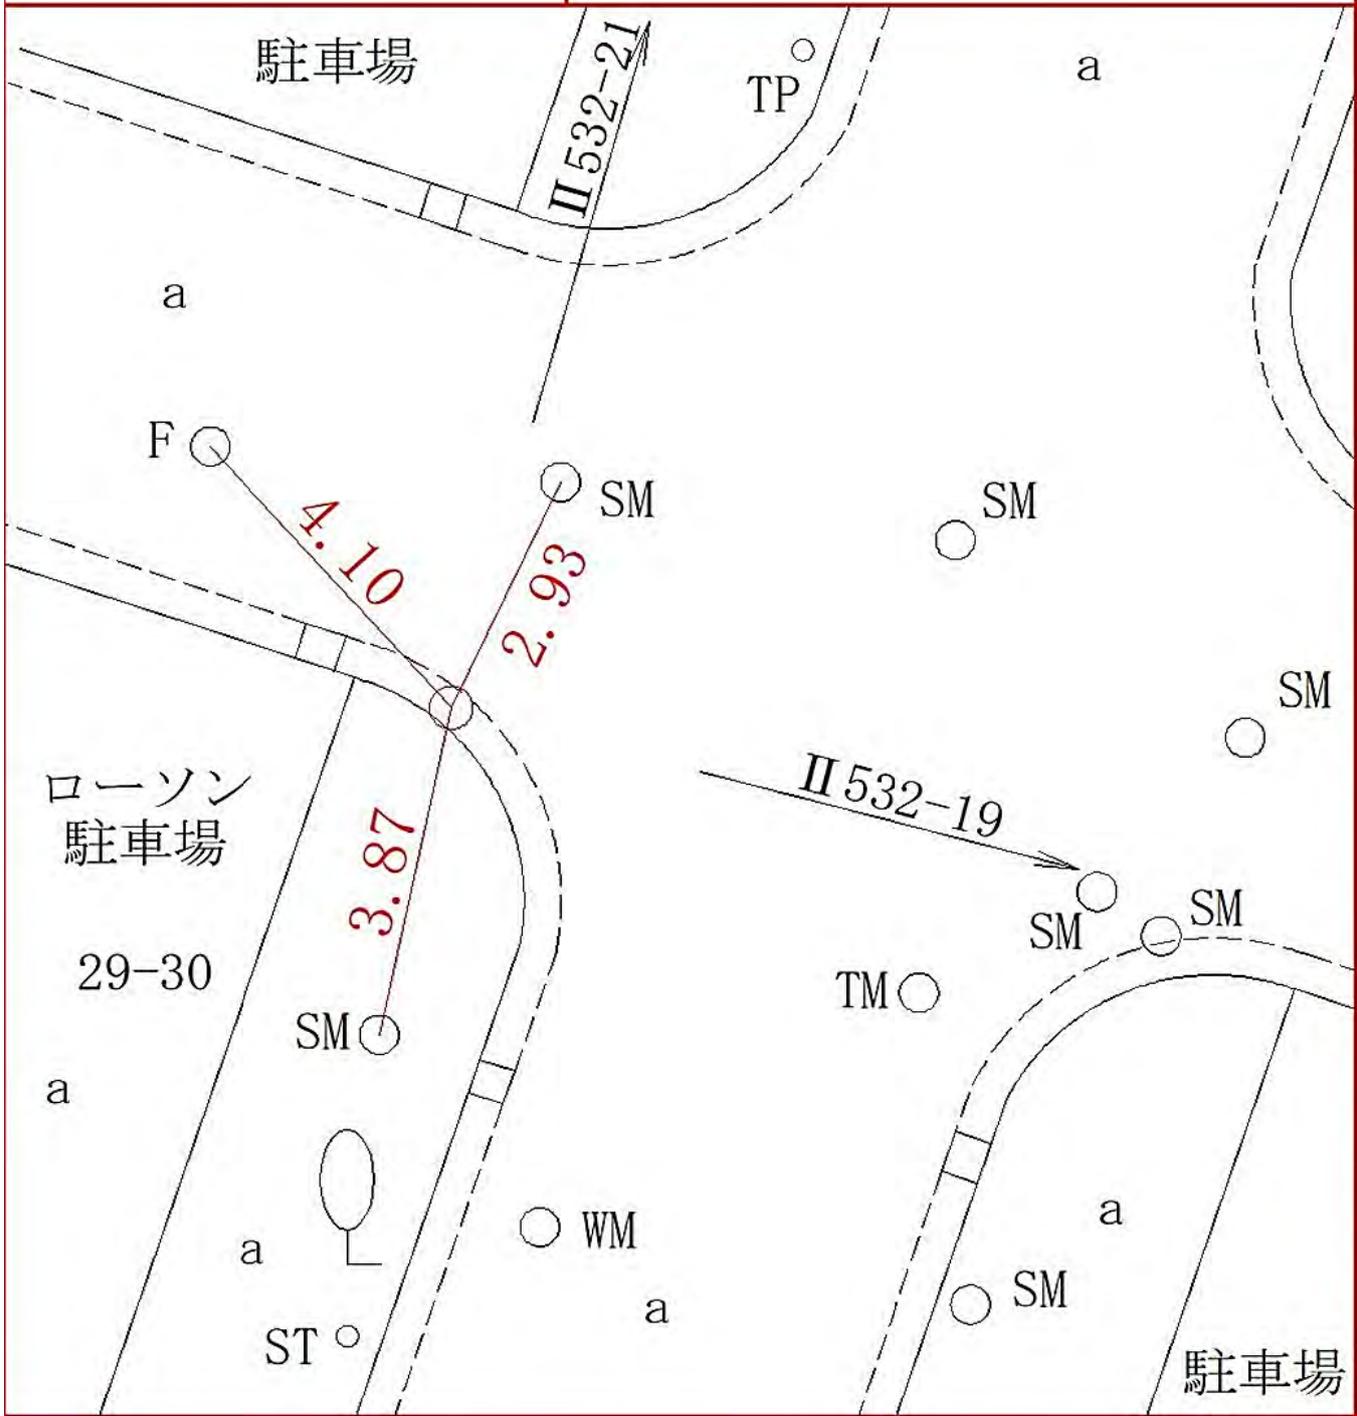


保土ヶ谷区新桜ヶ丘一ノ二九ノ三〇番地先

線 番 号	点 番 号	標 識 ノ 種 類	所 在 地
-------------	-------------	-----------	-------

II 532	22
--------	----

金属標・鋌・木杭
 キザミ

要 図

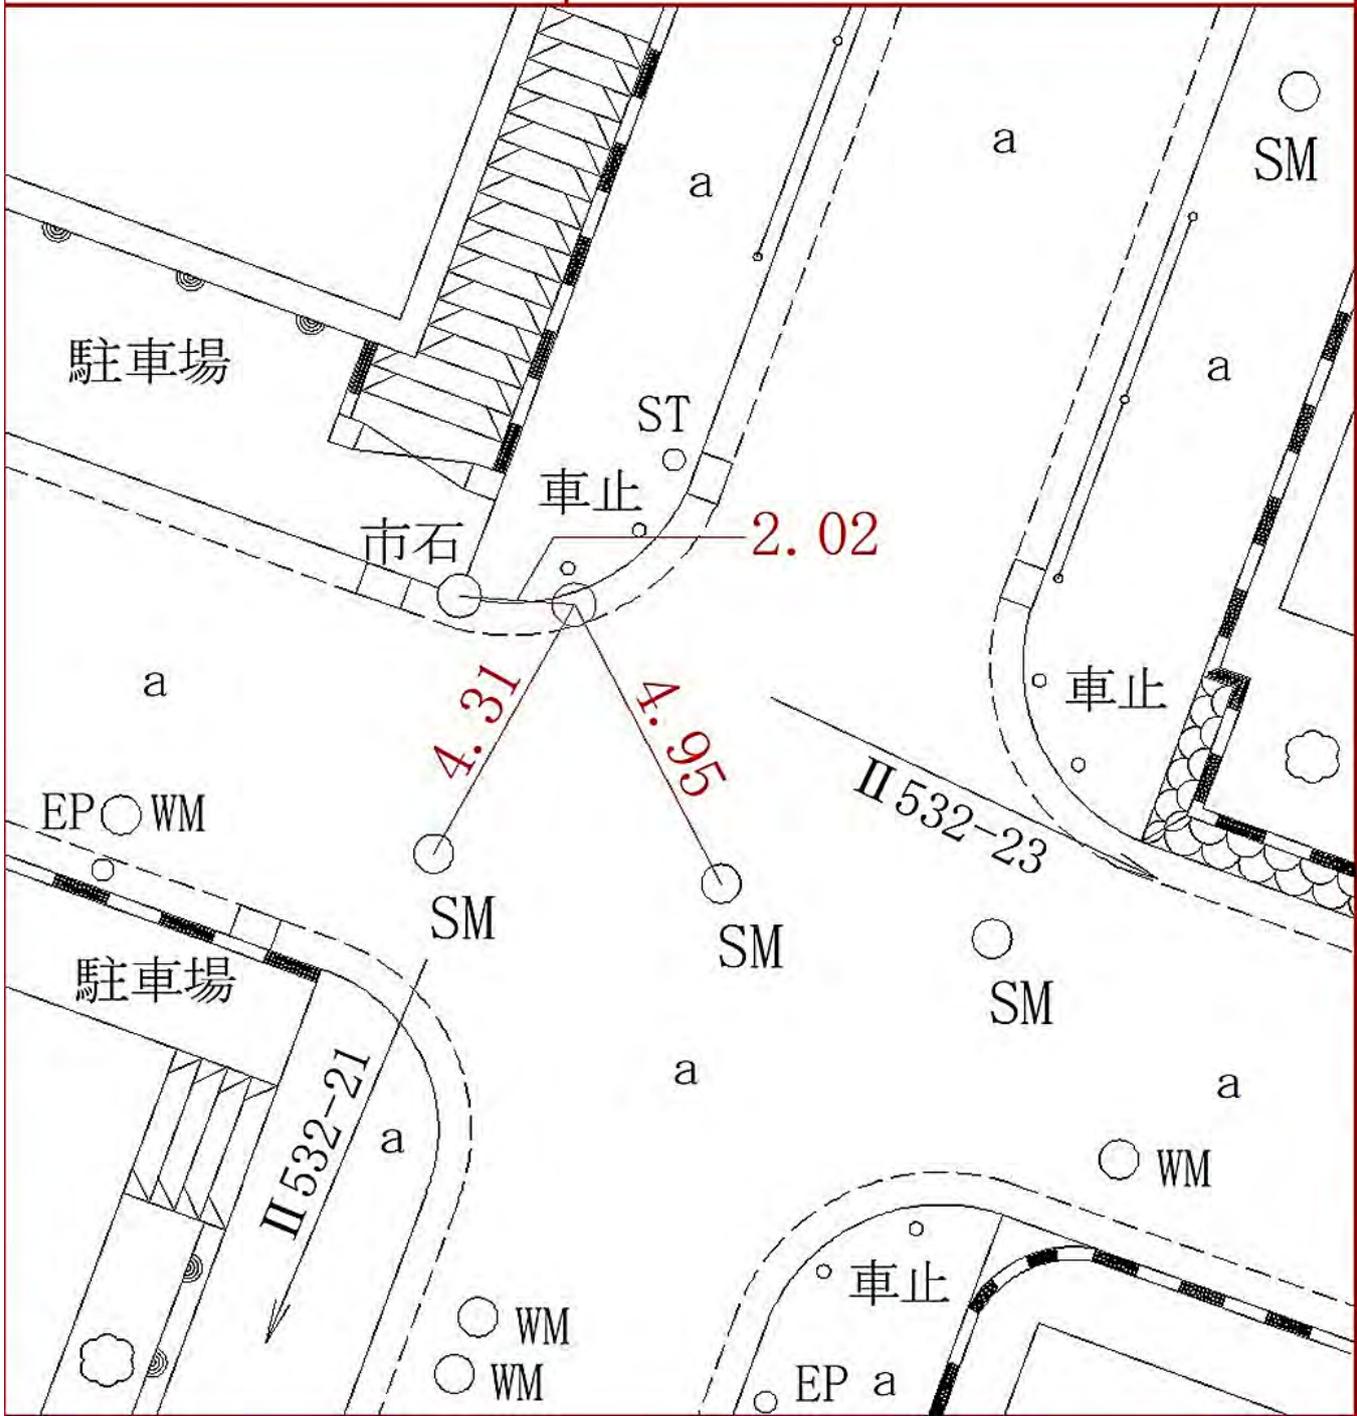

保土ヶ谷区新桜ヶ丘二ノ一九ノ一四番地先


線 番 号	点 番 号	標 識 ノ 種 類	所 在 地
-------------	-------------	-----------	-------

II 532	23
--------	----

金属標 ・ 鋌 ・ 木杭
 キザミ

要 図

保土ヶ谷区新桜ヶ丘二ノ五ノ一番地先

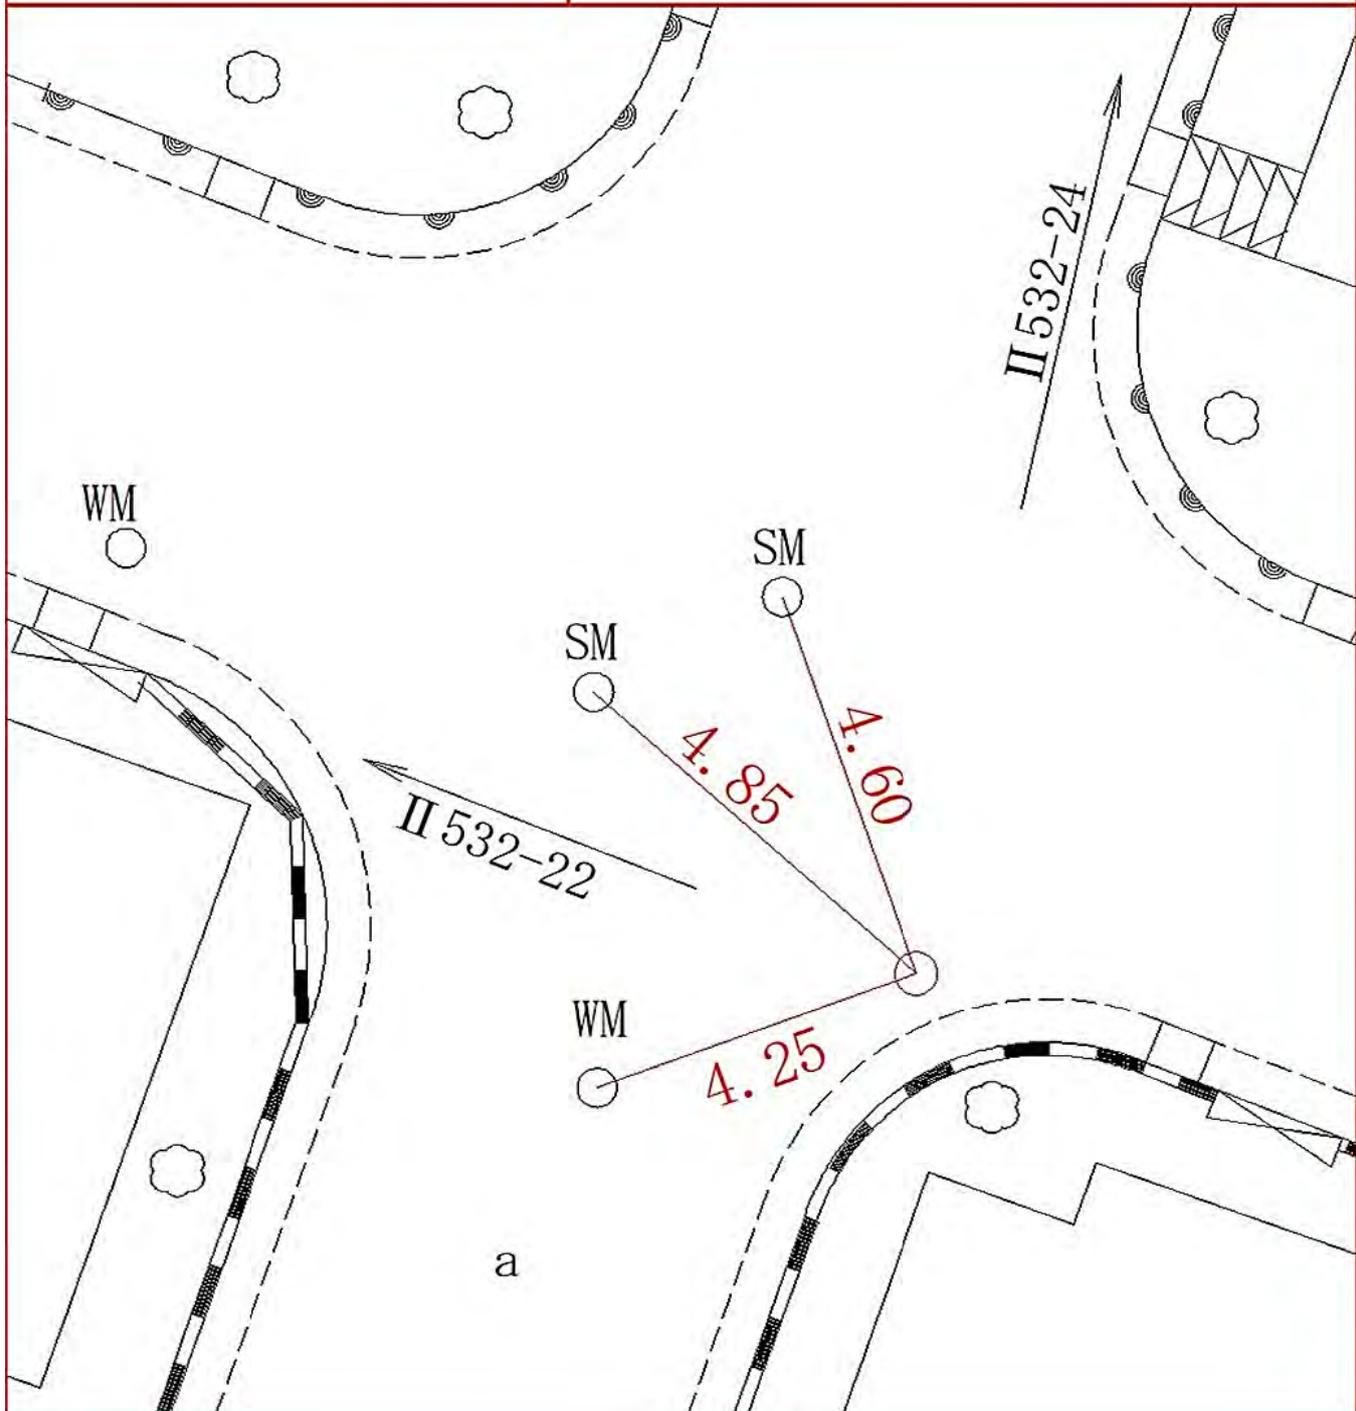


線 番 号	点 番 号	標 識 ノ 種 類	所 在 地
-------------	-------------	-----------	-------

II 532	24
--------	----

金属標・鋳・木杭
 キザミ

要 図

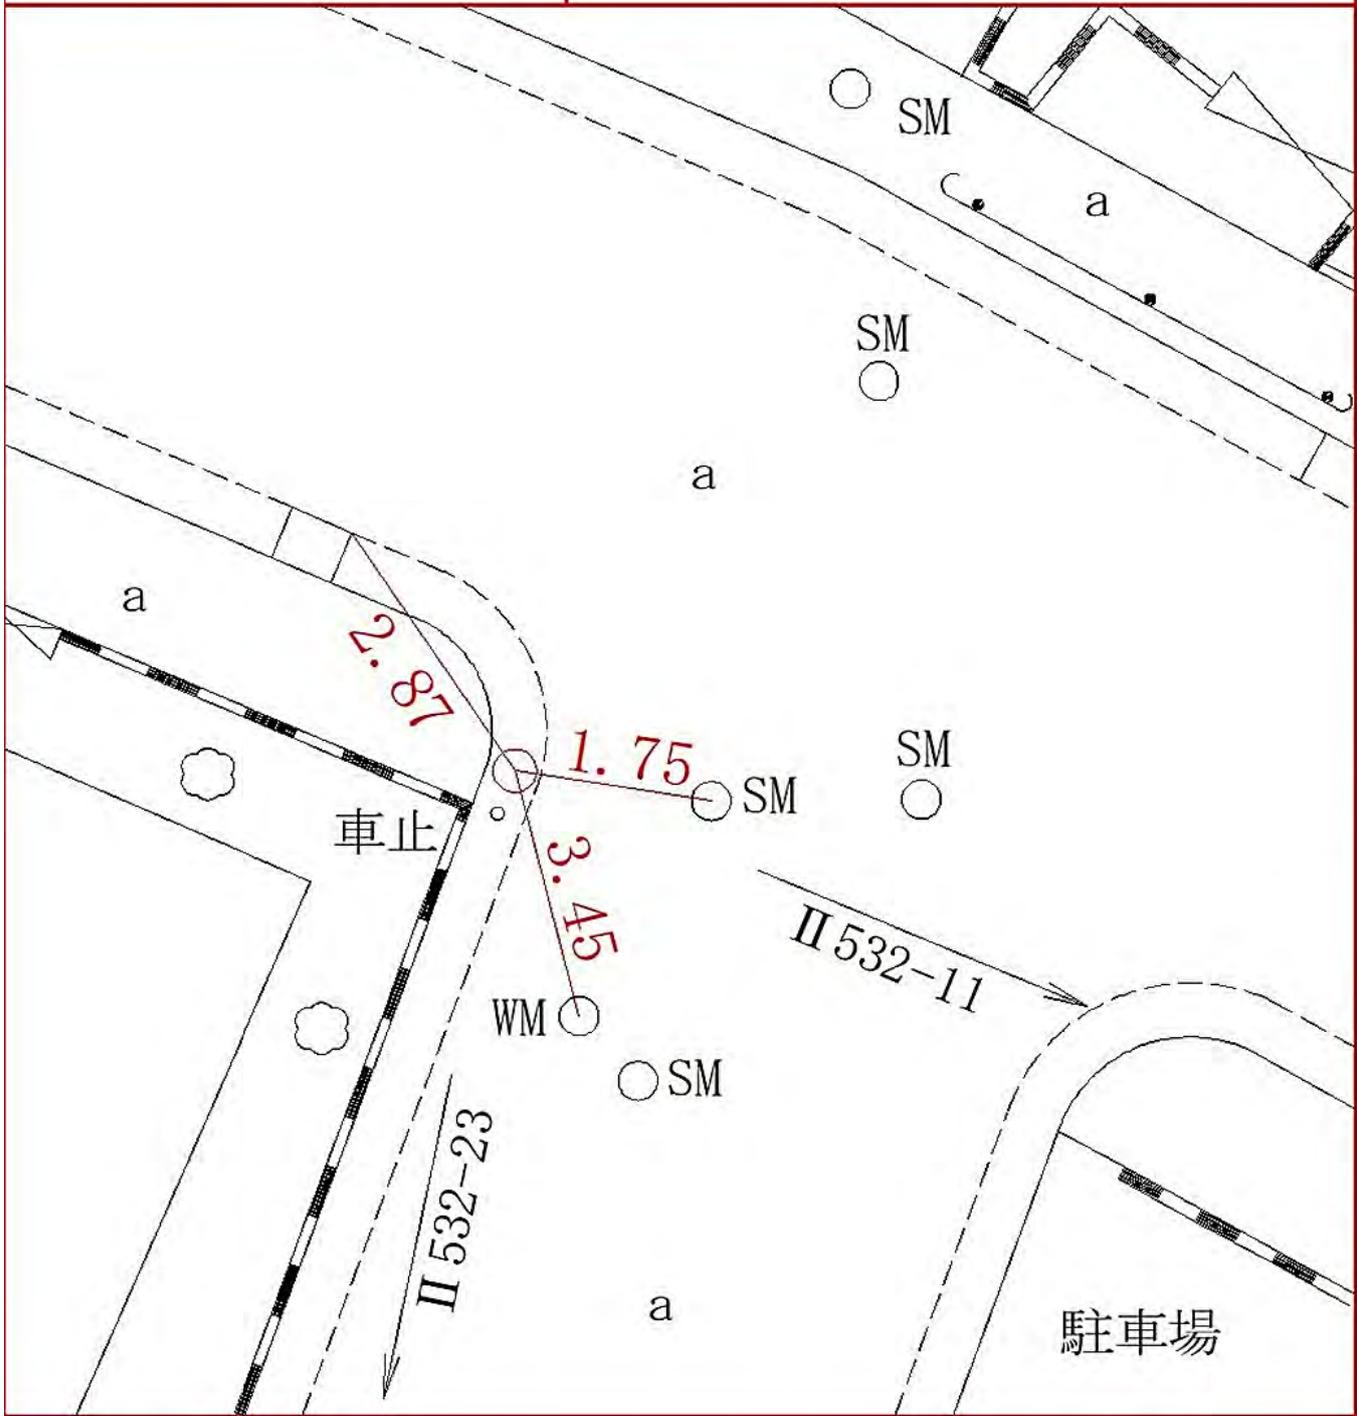

保土ヶ谷区新桜ヶ丘二ノ一五ノ七番地先

所在地

泉区中田西一丁目二一番一九地先

標識ノ種類

金属標。鋏。木杭

キザミ


点番号

2

線番号

Ⅱ533

要 図

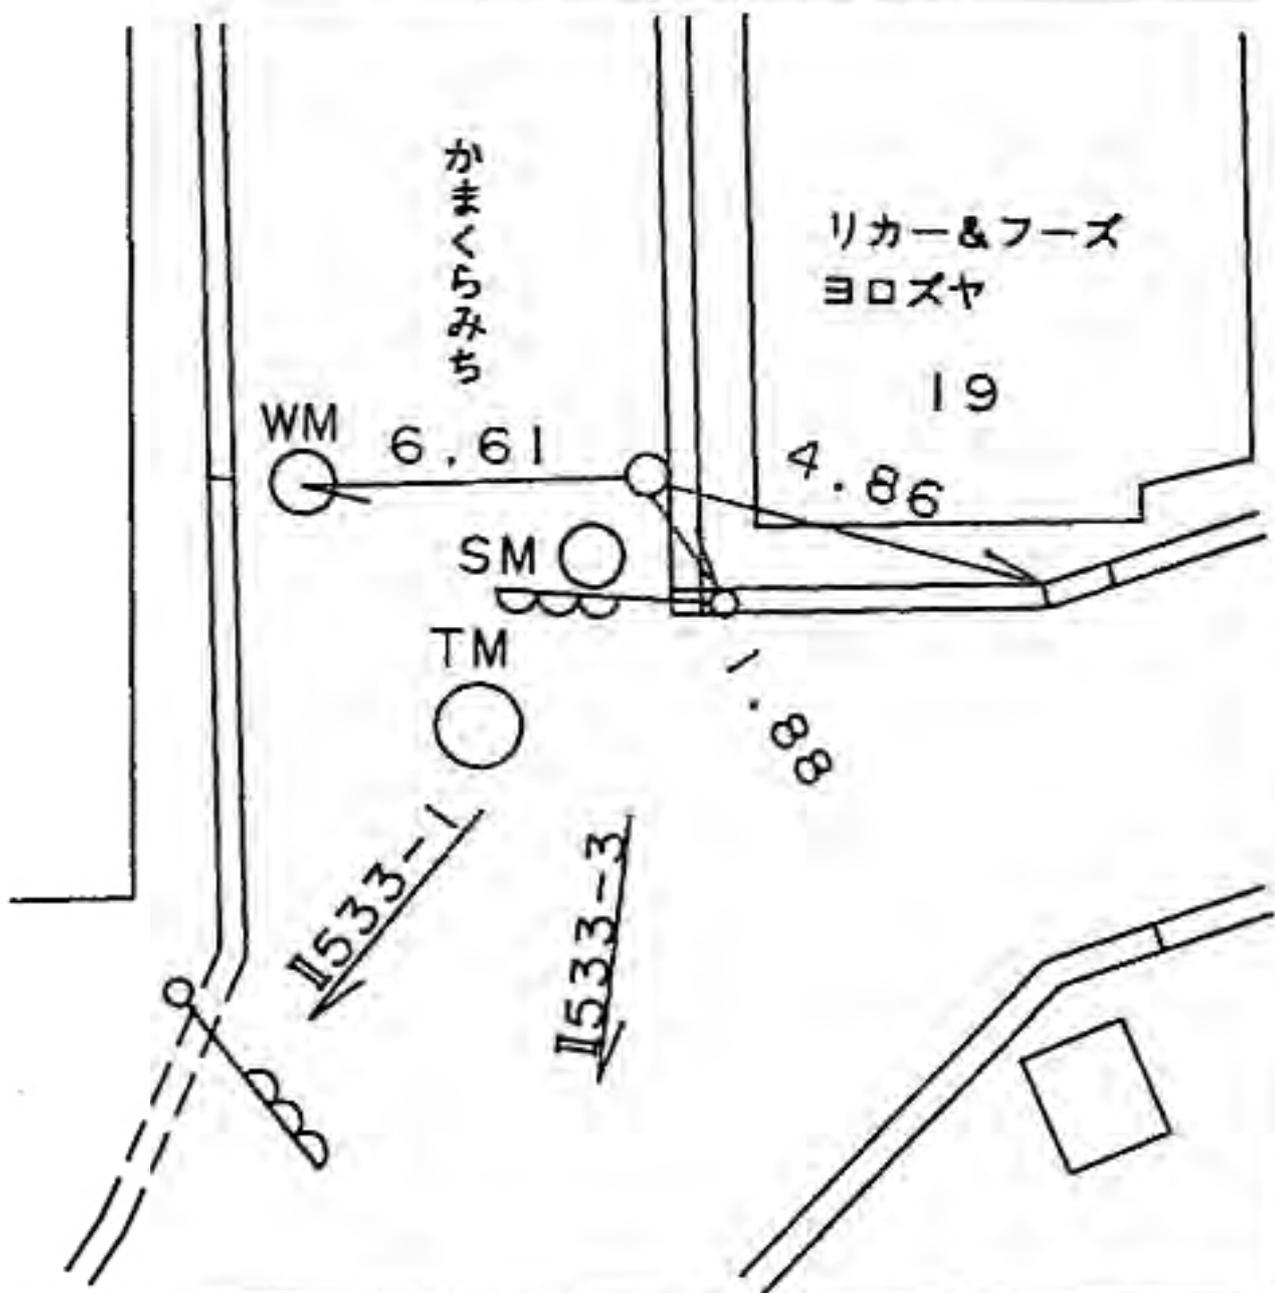

所在地

泉区和泉町二〇一九番一九地先

標識ノ種類

金属標。鋌。木杭

キザミ

点番号


4

線番号

Ⅱ533

要

図

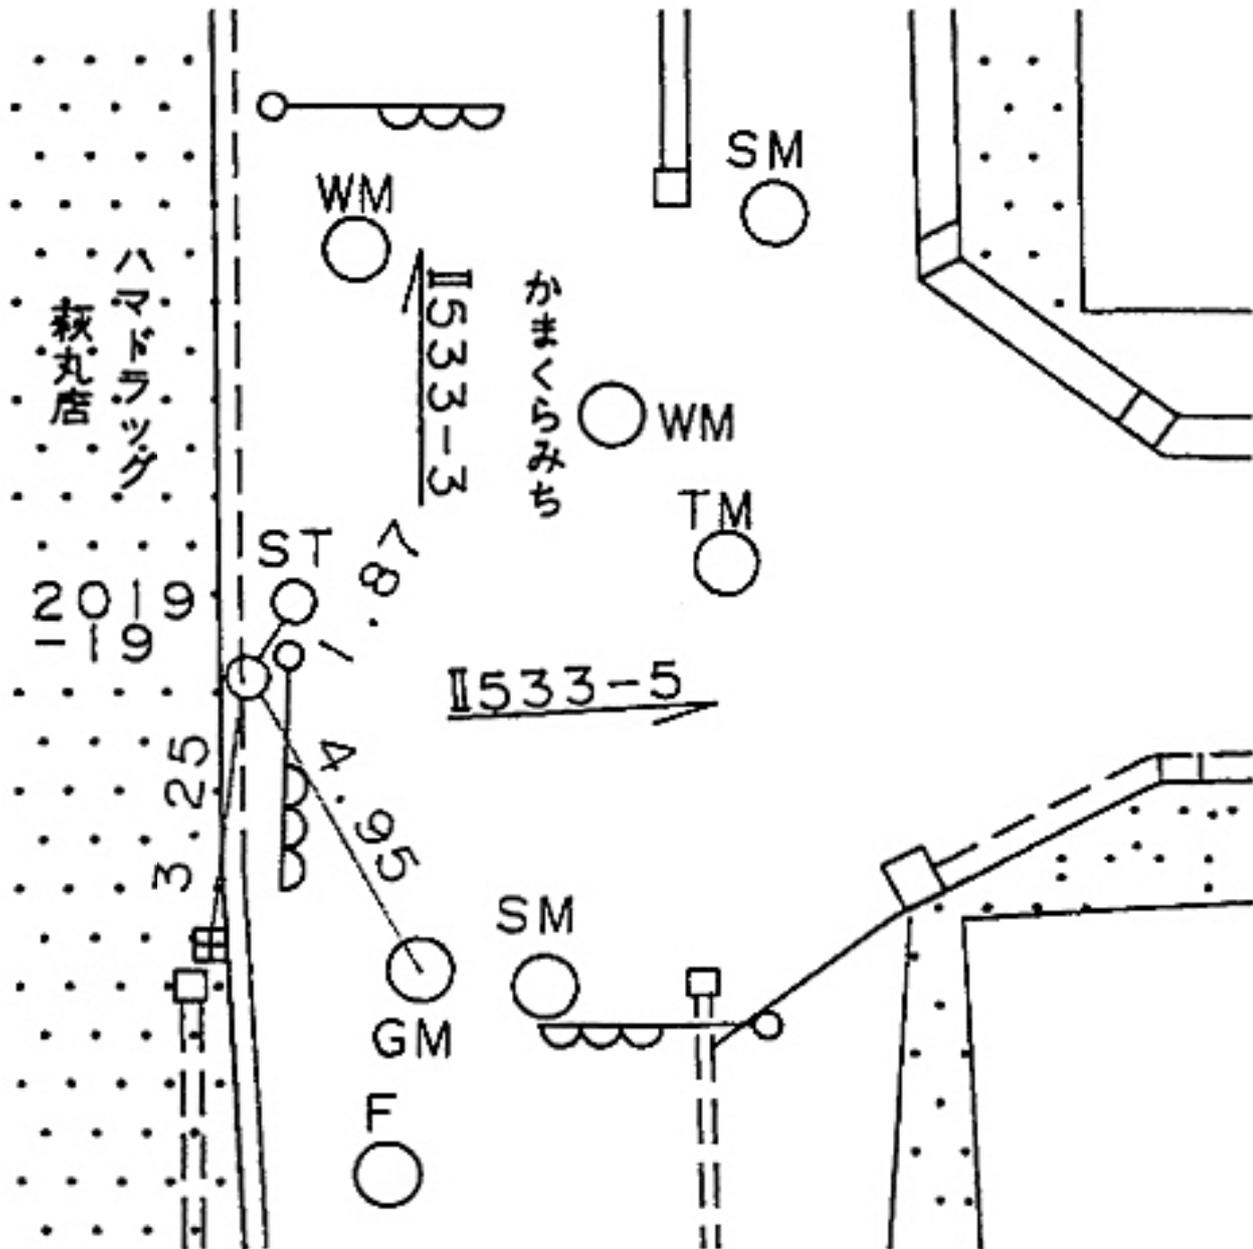

所在地

標識ノ種類

点番号

線番号

泉区中田西二丁目三三番二六地先

金属標。鋌。木杭


6

Ⅱ533

キザミ

図

要

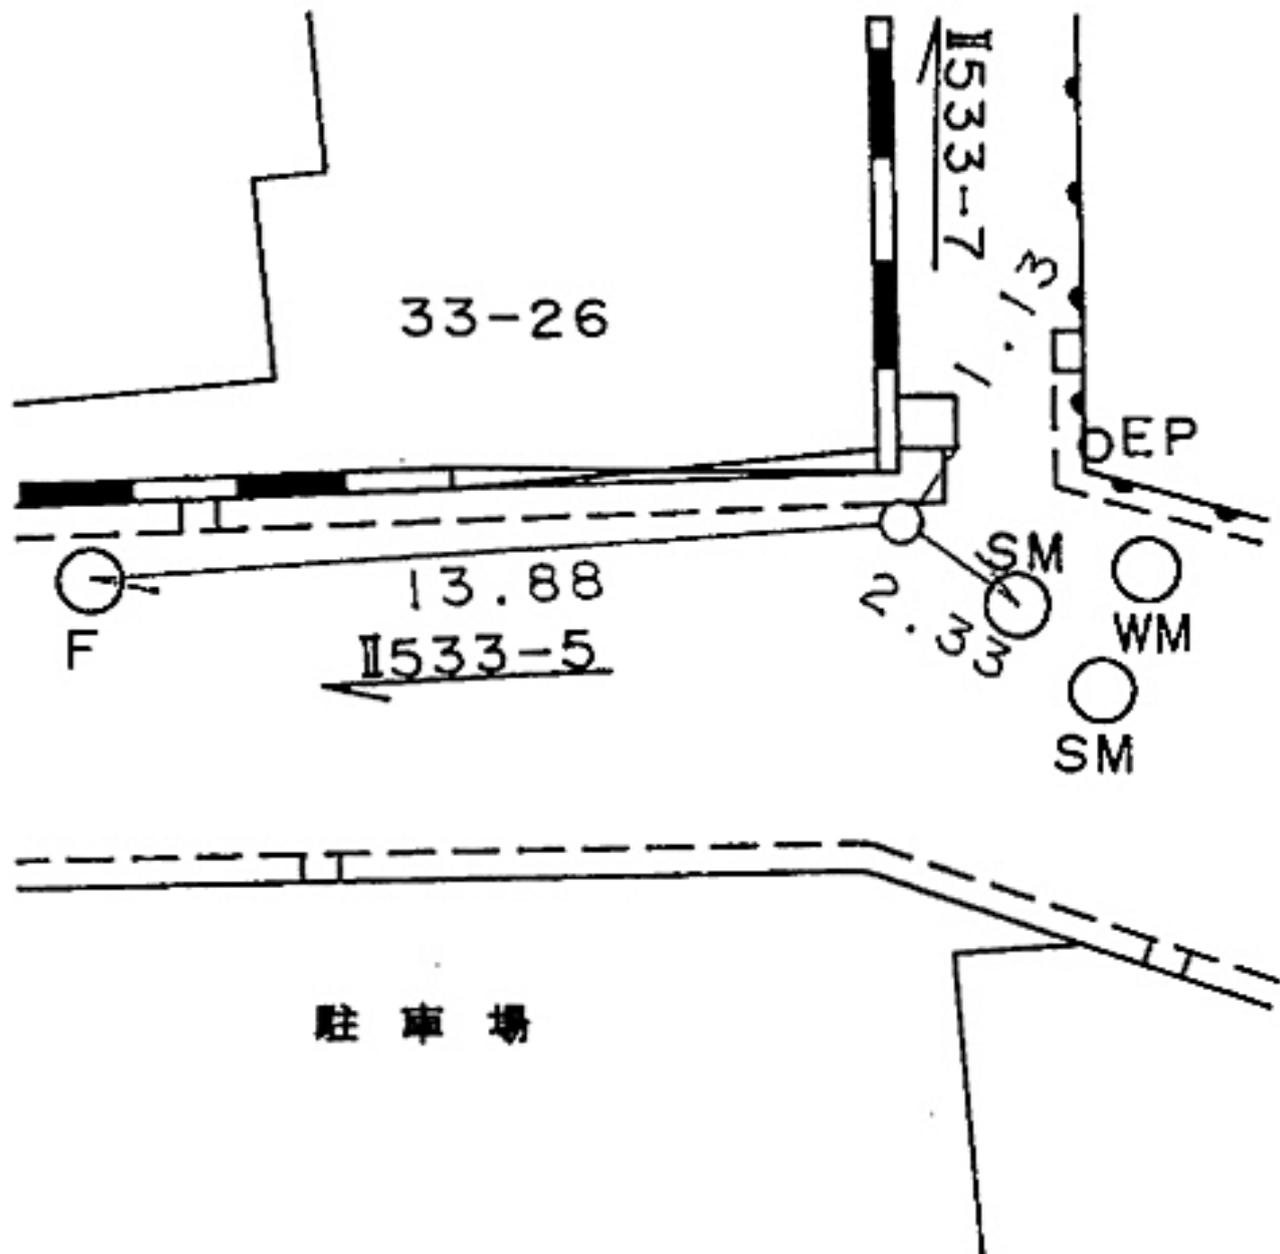

所在地

標識ノ種類

点番号

線番号

泉区中田南四丁目一七番八地先

金属標。鋌。木杭


10

Ⅱ533

キザミ

図

要

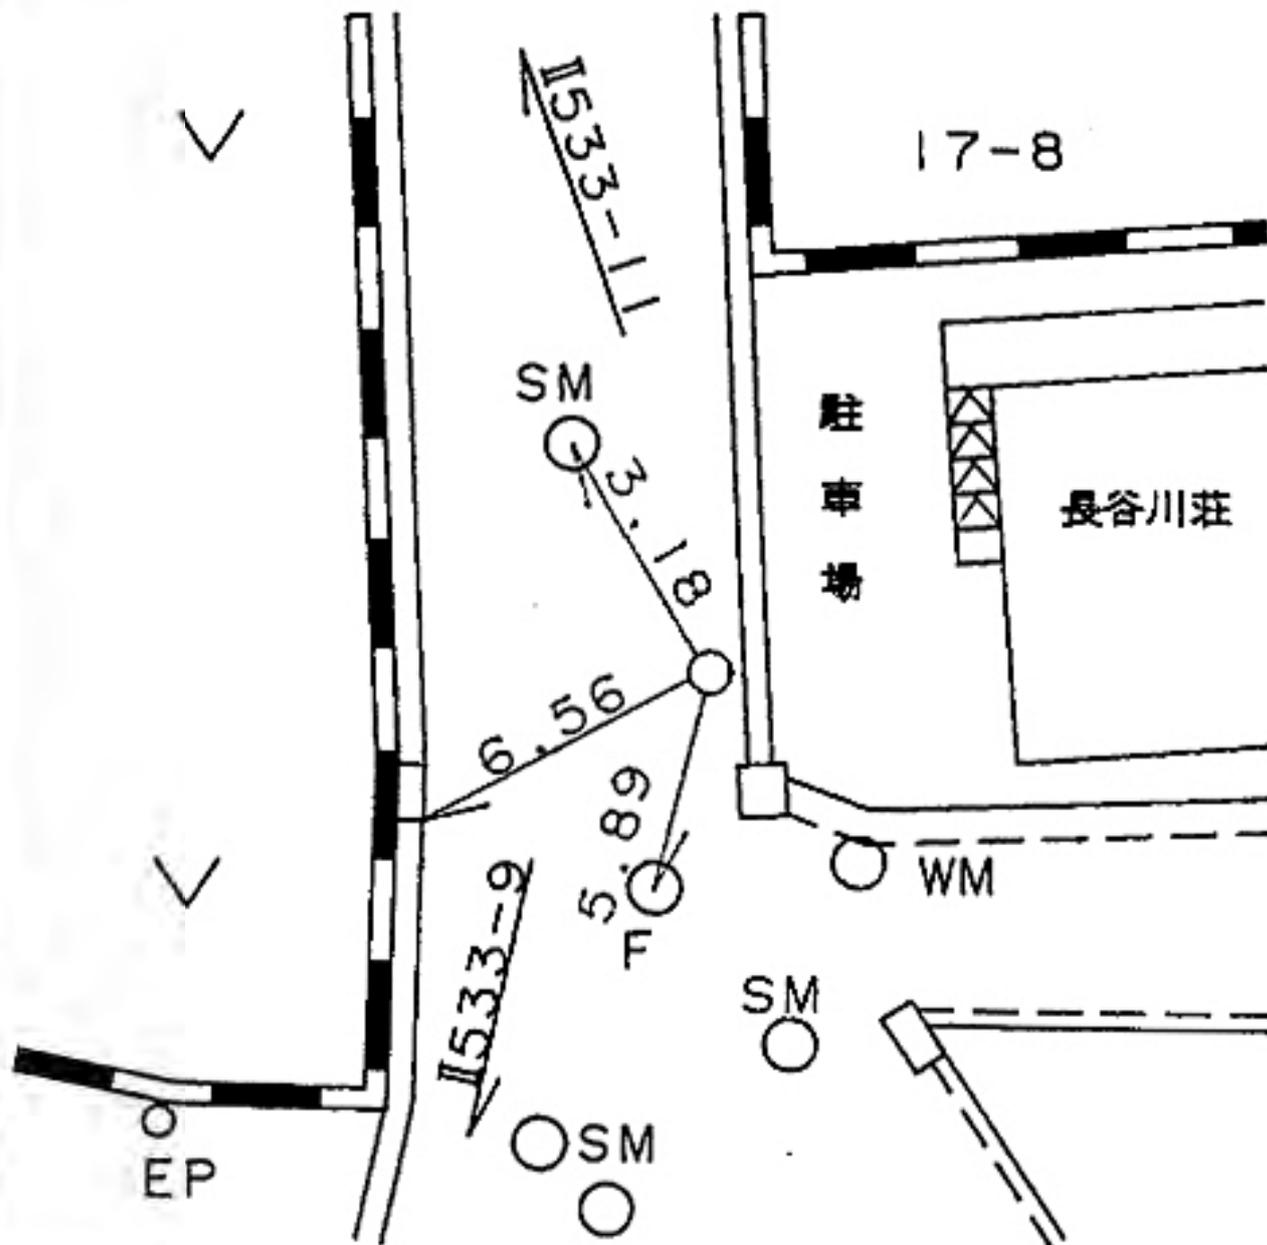

線番号	点番号	標識ノ種類	所在地
Ⅱ533	11	<div style="border: 1px solid black; border-radius: 50%; width: 50px; height: 50px; display: flex; align-items: center; justify-content: center; margin: 0 auto;"> 金属標 </div> 。 鋌 。 木杭 キザミ	泉区中田西二丁目九地先
要 図			

所在地

標識ノ種類

点番号

線番号

泉区中田西二丁目八番地先 ✓

金属標。鋌。木杭


キザミ

12

I533

図


要

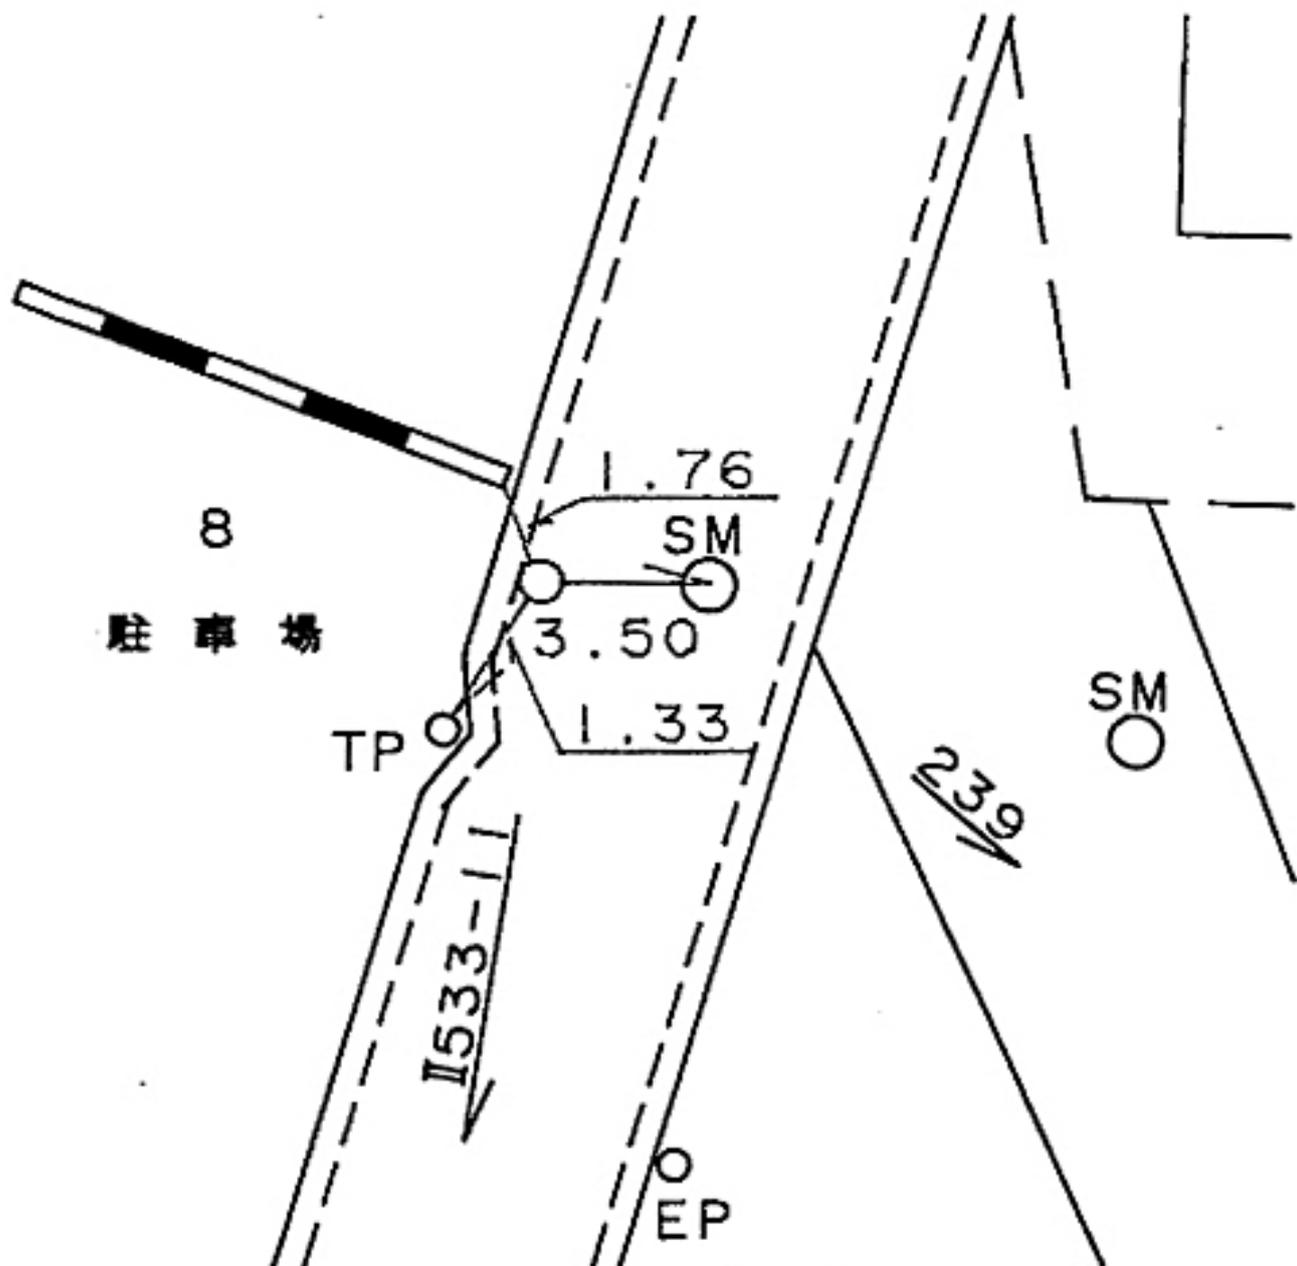

線番号	点番号	標識ノ種類	所在地
-----	-----	-------	-----

II 533	14	<div style="border: 1px solid black; border-radius: 50%; width: 100px; height: 100px; display: flex; align-items: center; justify-content: center; margin: 0 auto;"> 金属標・鋌・木杭 </div>	泉区和泉町二七六九番地先
--------	----	--	--------------

要 図	キザミ
-----	-----

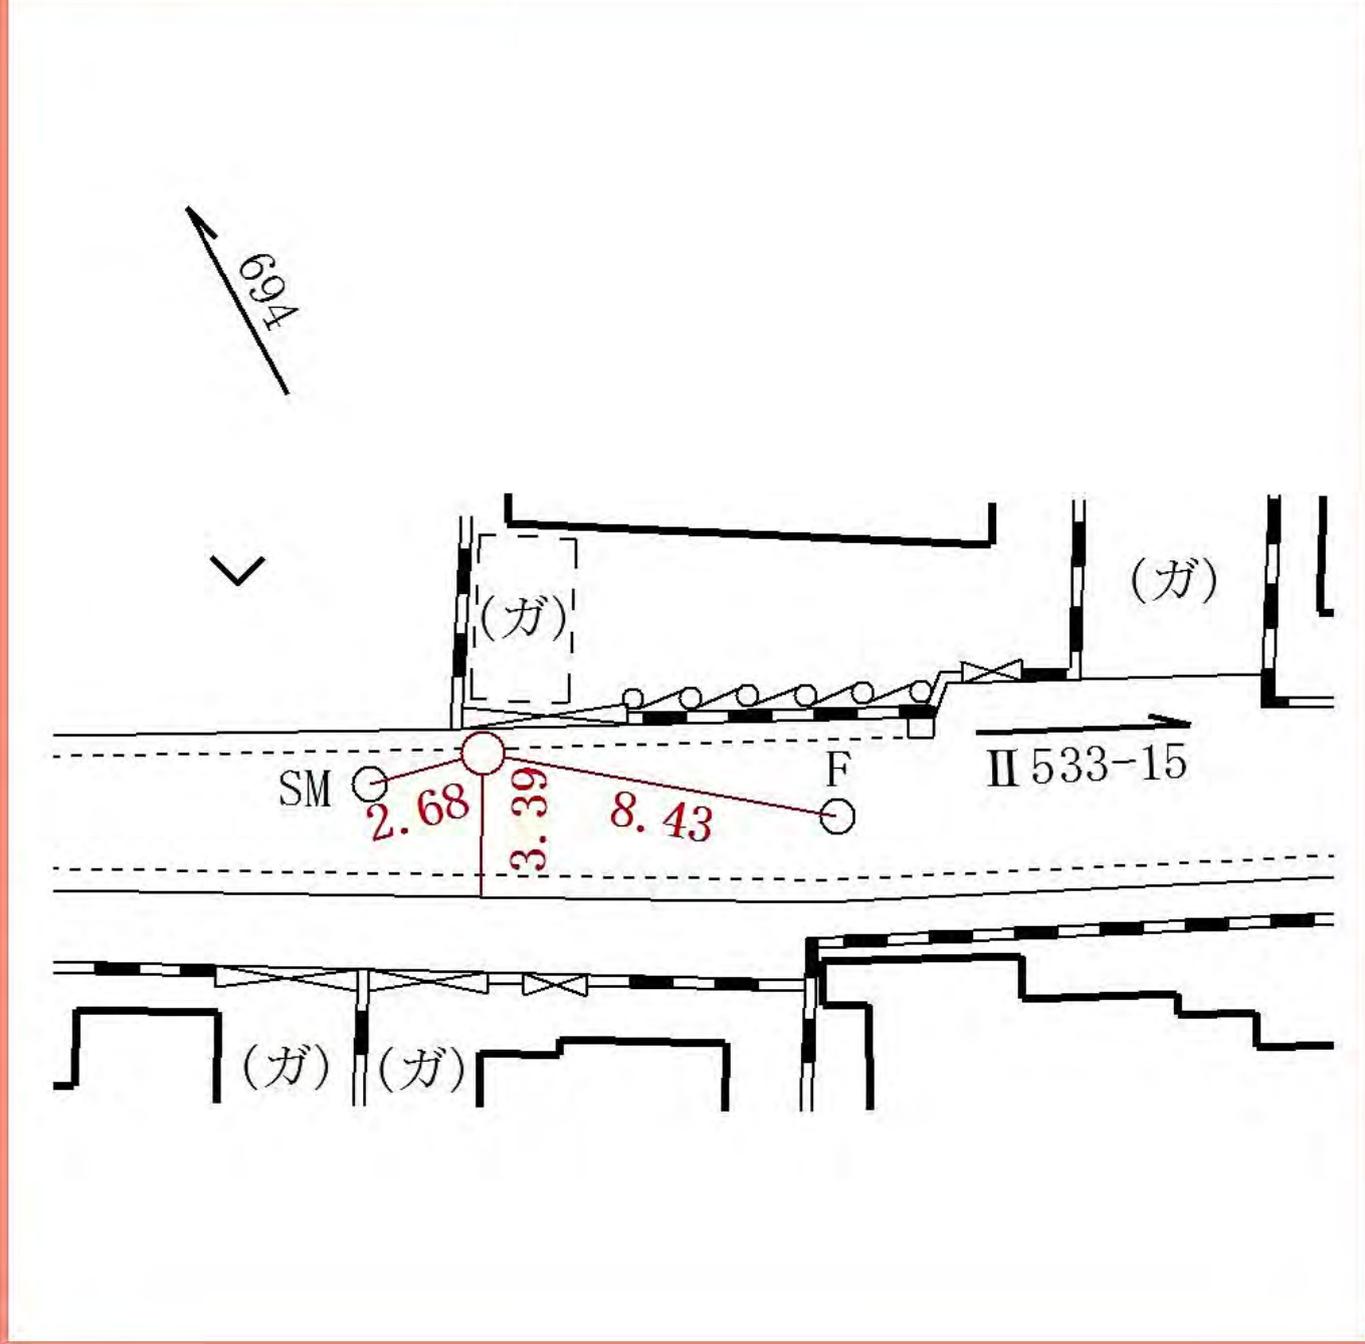

線
番
号

点
番
号

標 識 ノ 種 類

所 在 地

Ⅱ 533


15

金属標・鋏・木杭

泉区和泉町二八三三番地先

要 図

キザミ

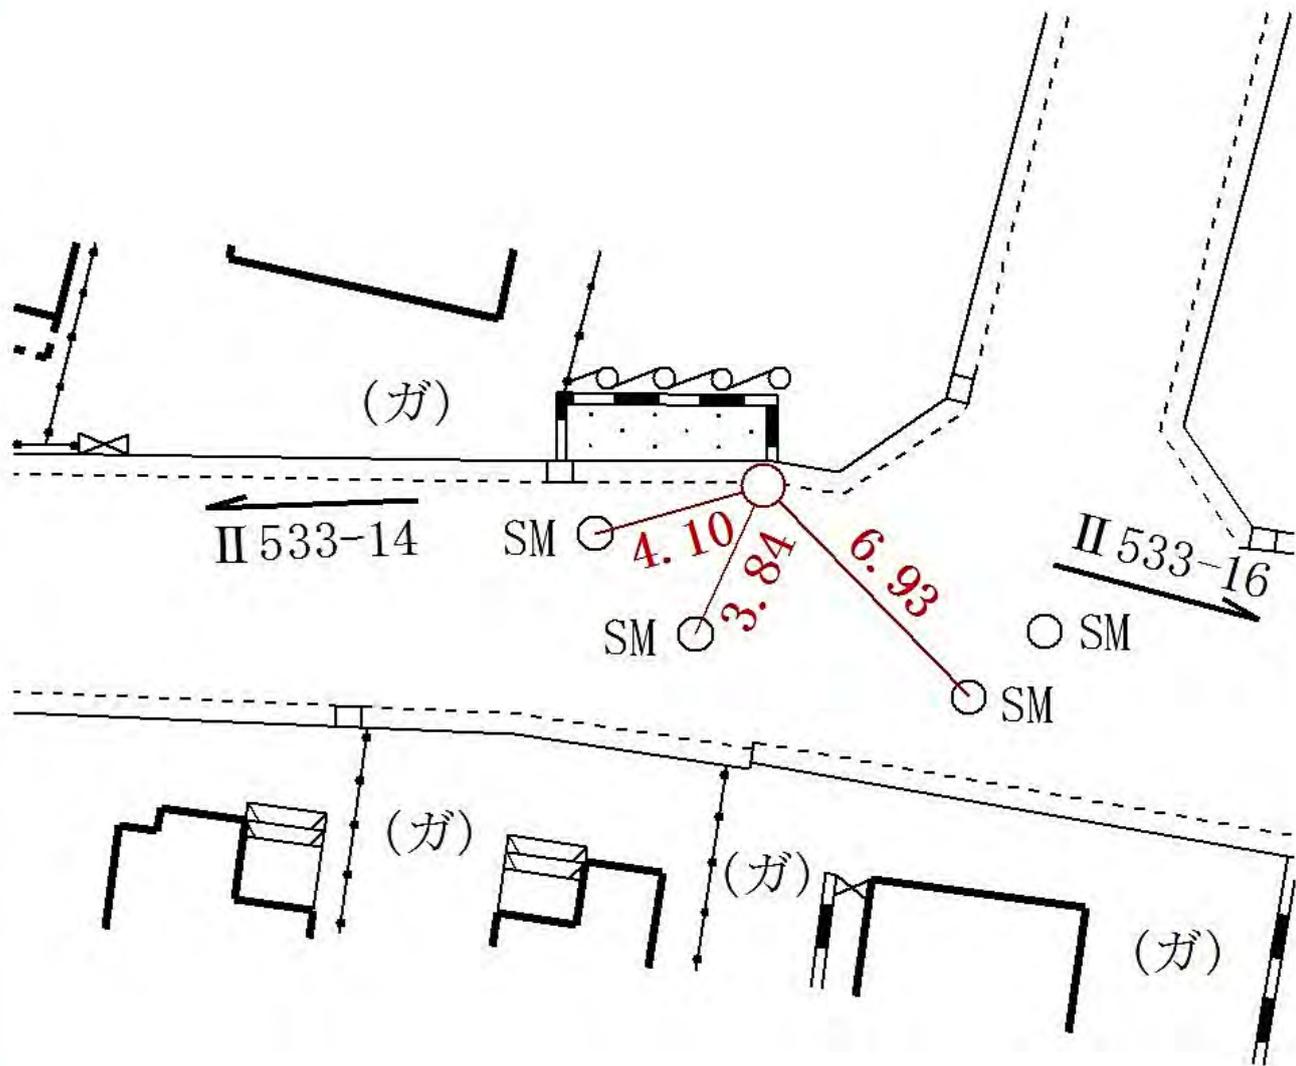

線番号

点番号

標識ノ種類

所在地

II 533


16

金属標・鋳・木杭

泉区和泉町二八二八番地先

要 図

キザミ

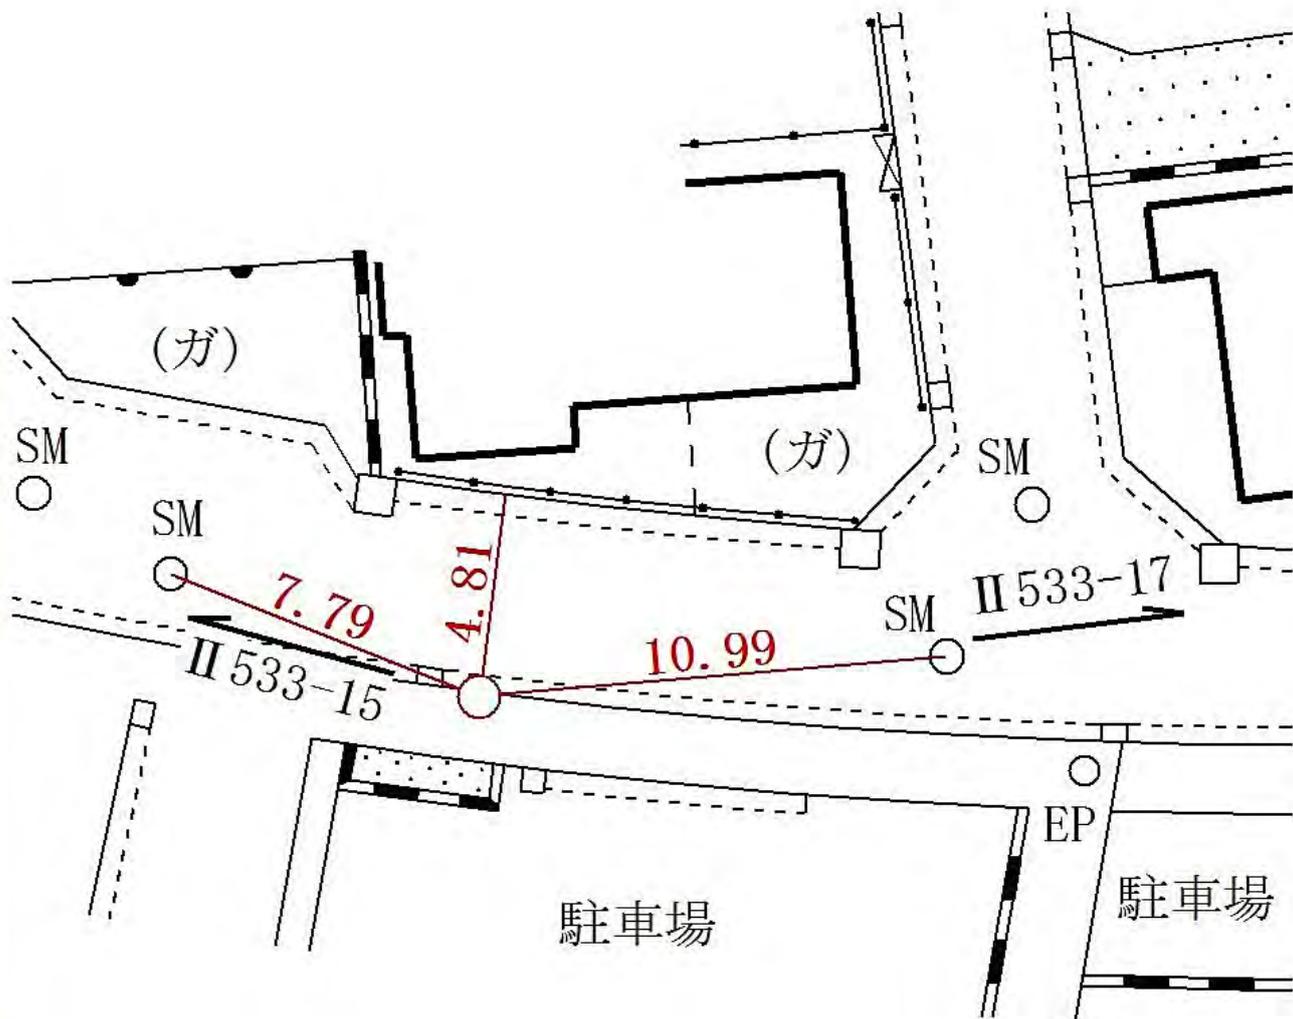

所在地

泉区中田西一丁目一七番地先

標識ノ種類

金属標・鋏・木杭

キザミ


線番号

II 533

点番号

17


要 図

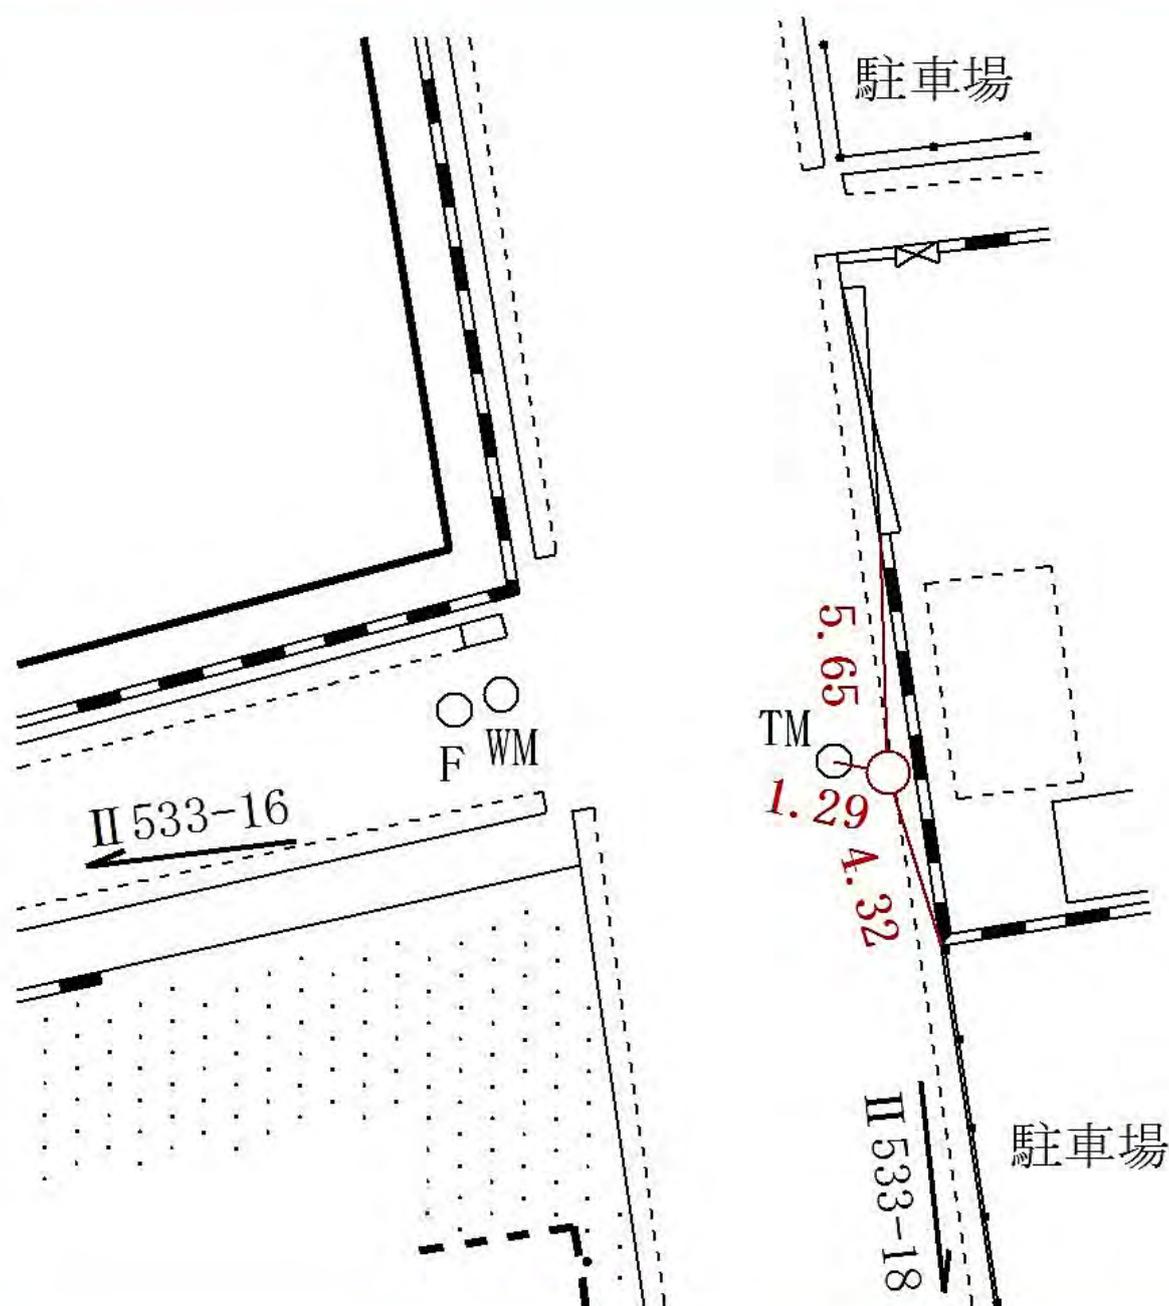

線番号	点番号	標識ノ種類	所在地
-----	-----	-------	-----

II 533	18	<div style="border: 1px solid black; border-radius: 50%; width: 100px; height: 100px; display: flex; align-items: center; justify-content: center; margin: 0 auto;"> 金属標・鋏・木杭 </div>	泉区中田西一丁目一九番地先
--------	----	--	---------------

要 図	キザミ
-----	-----

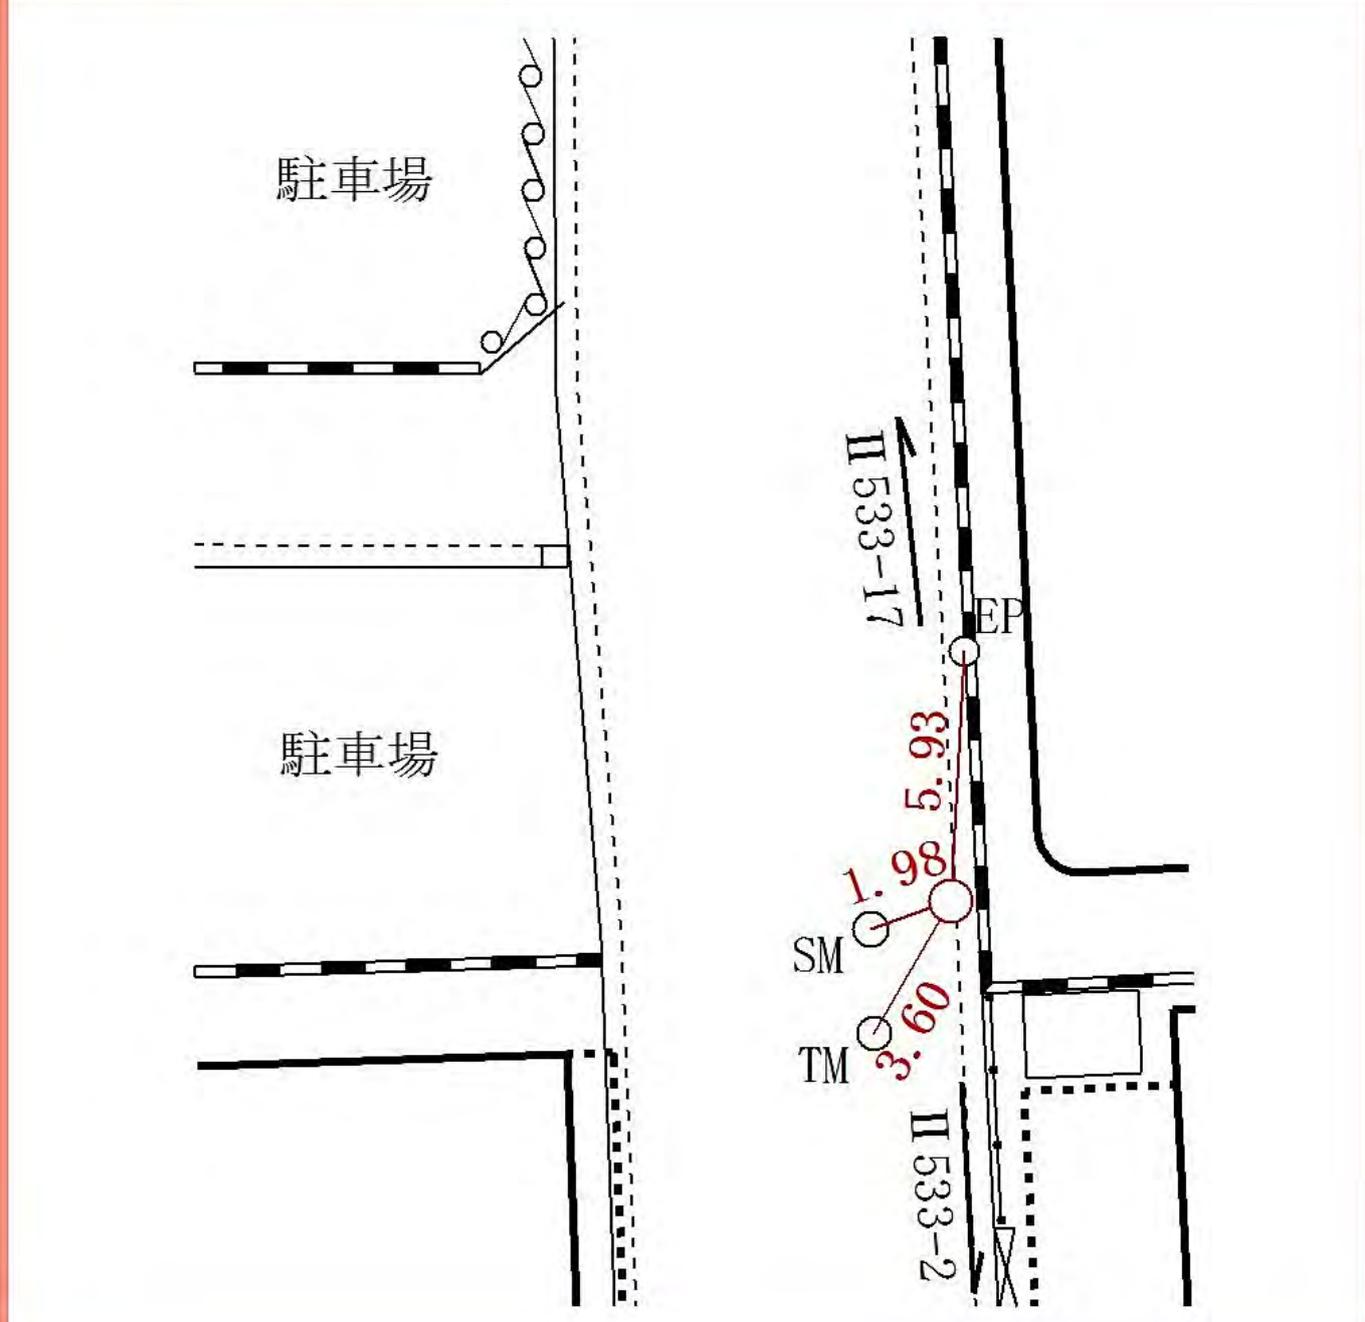

線番号

点番号

標識ノ種類

所在地

II 533


19

金属標・鋏・木杭

泉区中田西三丁目三一番地先

要 図

キザミ

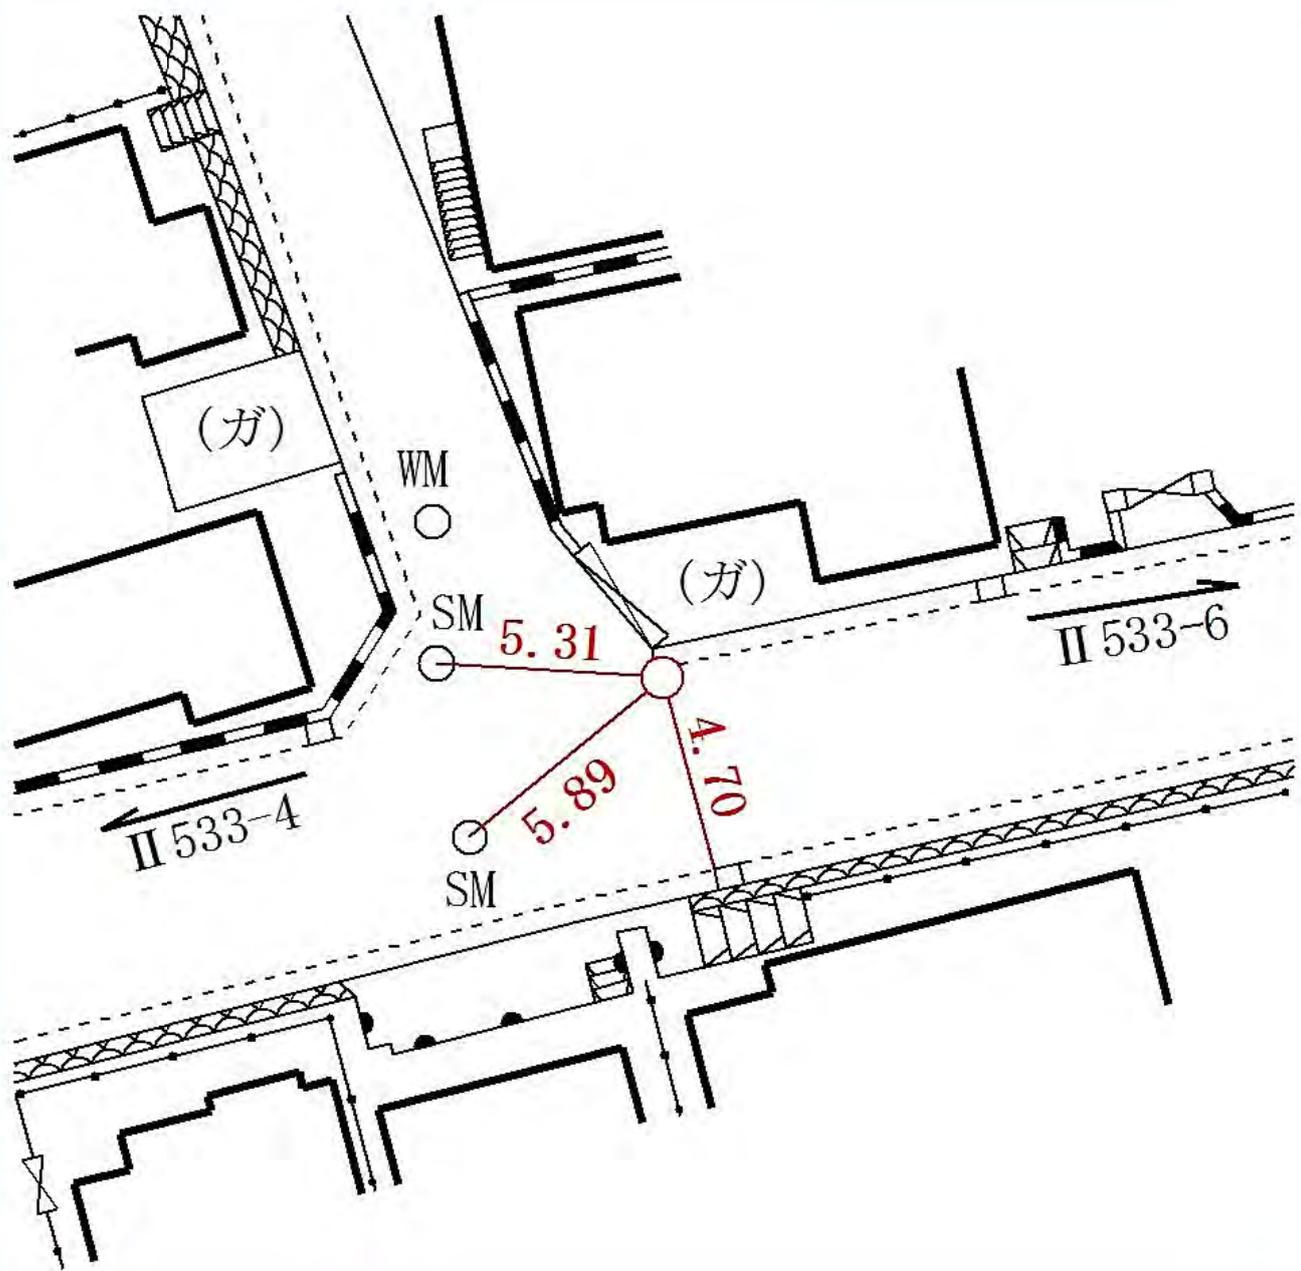

線番号

点番号

標識ノ種類

所在地

II 533


20

金属標・鋏・木杭

泉区中田西二丁目三三番地先

要 図

キザミ

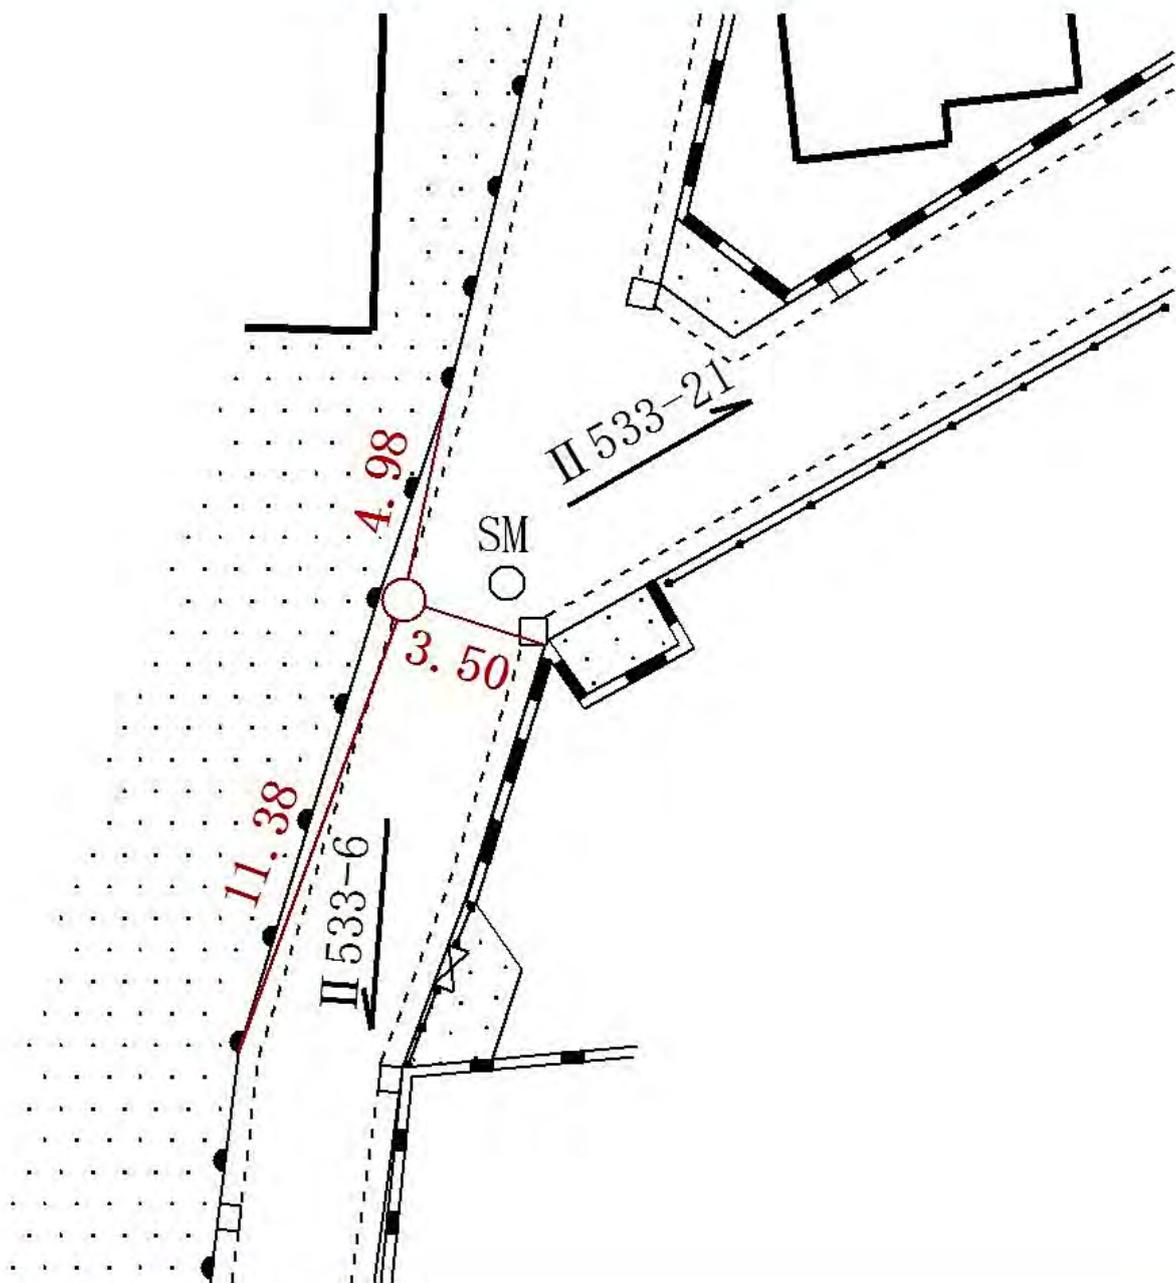

所在地

泉区中田西二丁目二九番地先

標識ノ種類

金属標・鋏・木杭

キザミ


線番号

II 533

点番号

21

要 図

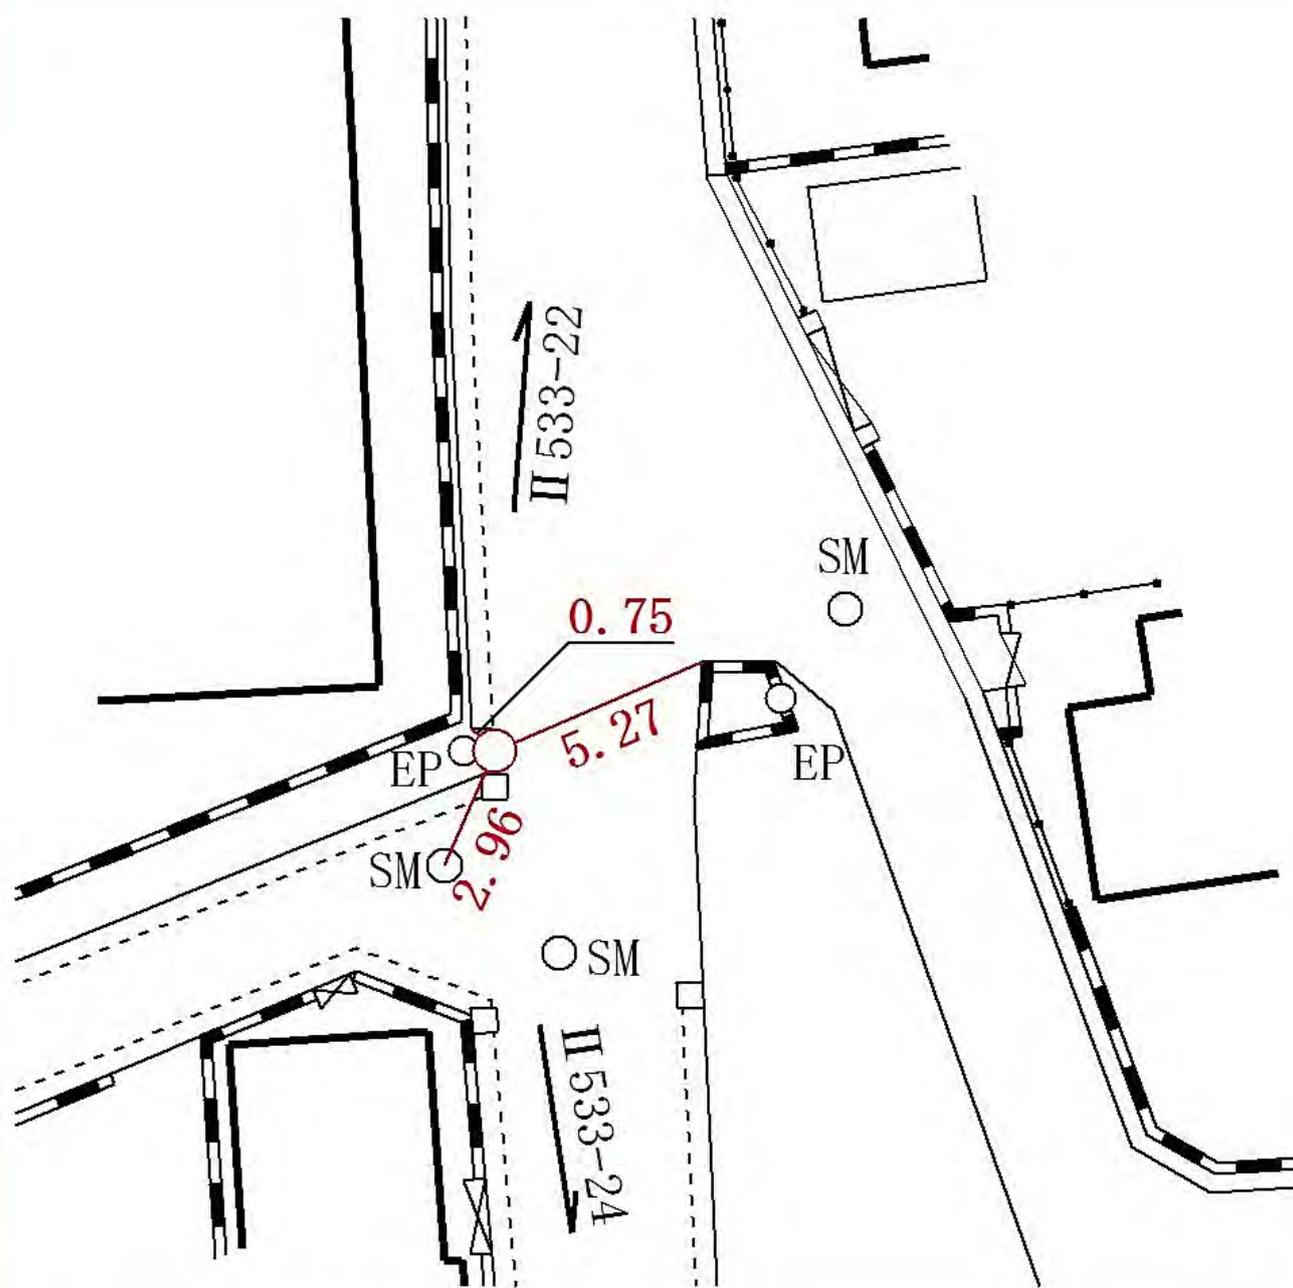

所在地

泉区中田南四丁目三一番地先

標識ノ種類

金属標・鋏・木杭

キザミ


線番号

II 533

点番号

22

要 図

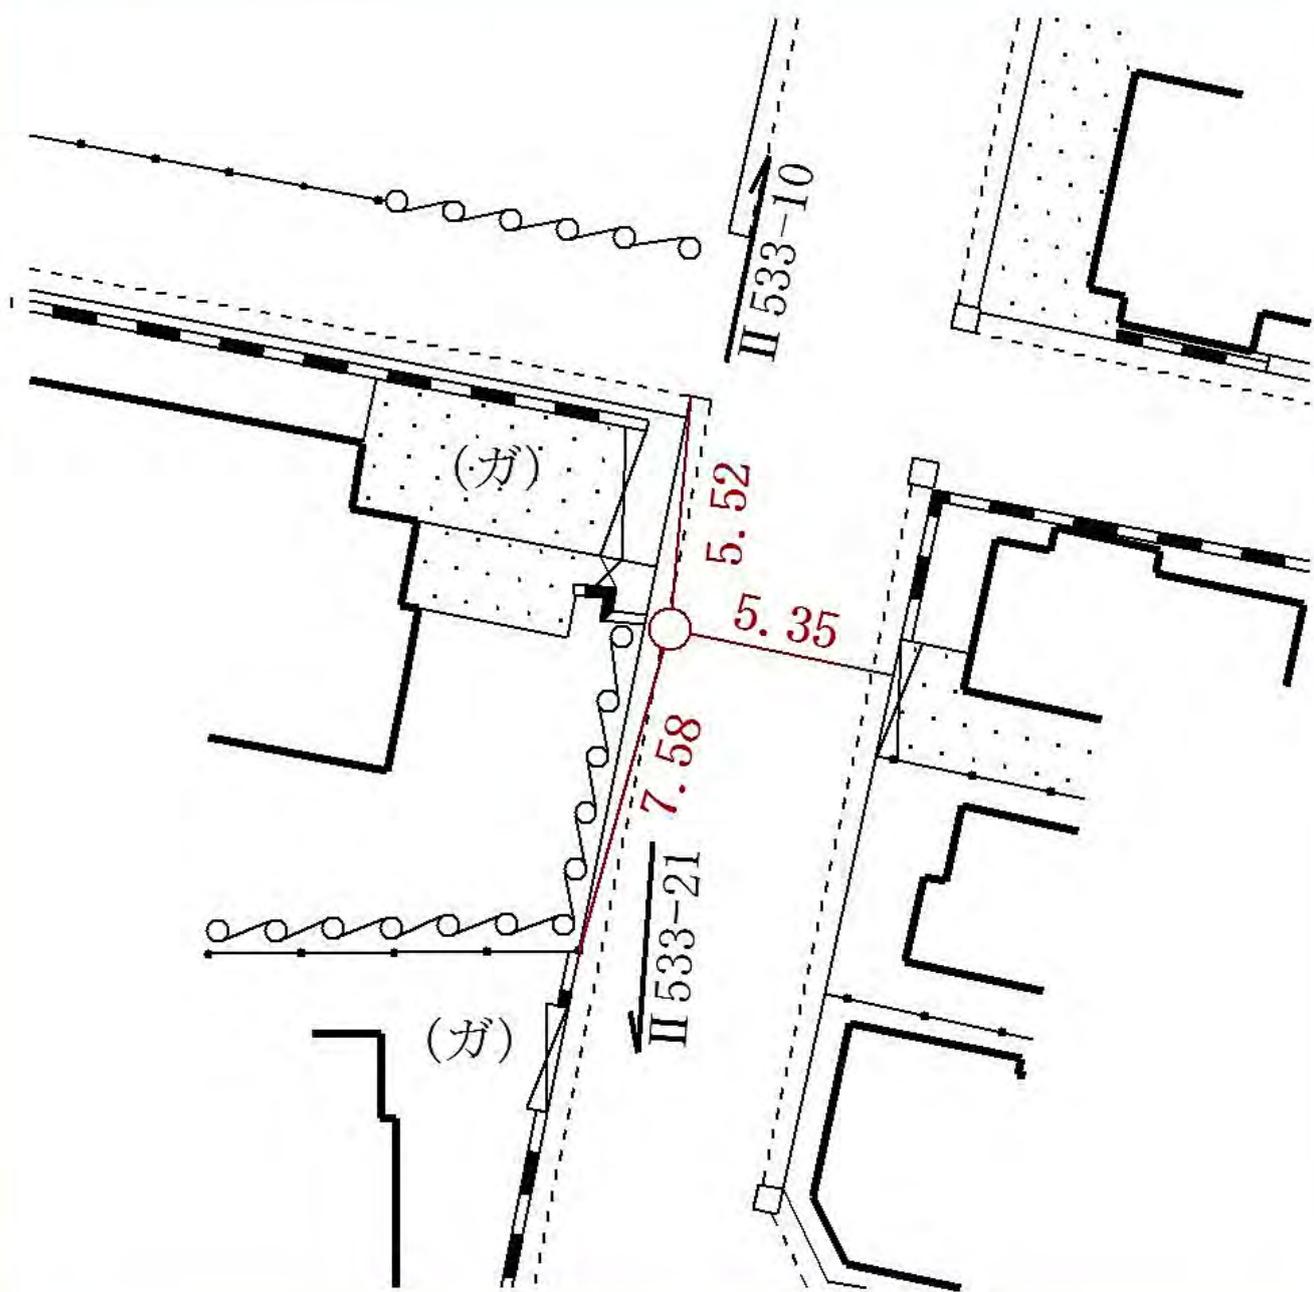

所在地

泉区中田南五丁目四一番地先

標識ノ種類

金属標・鋏・木杭

キザミ


線番号

II 533

点番号

23


要 図

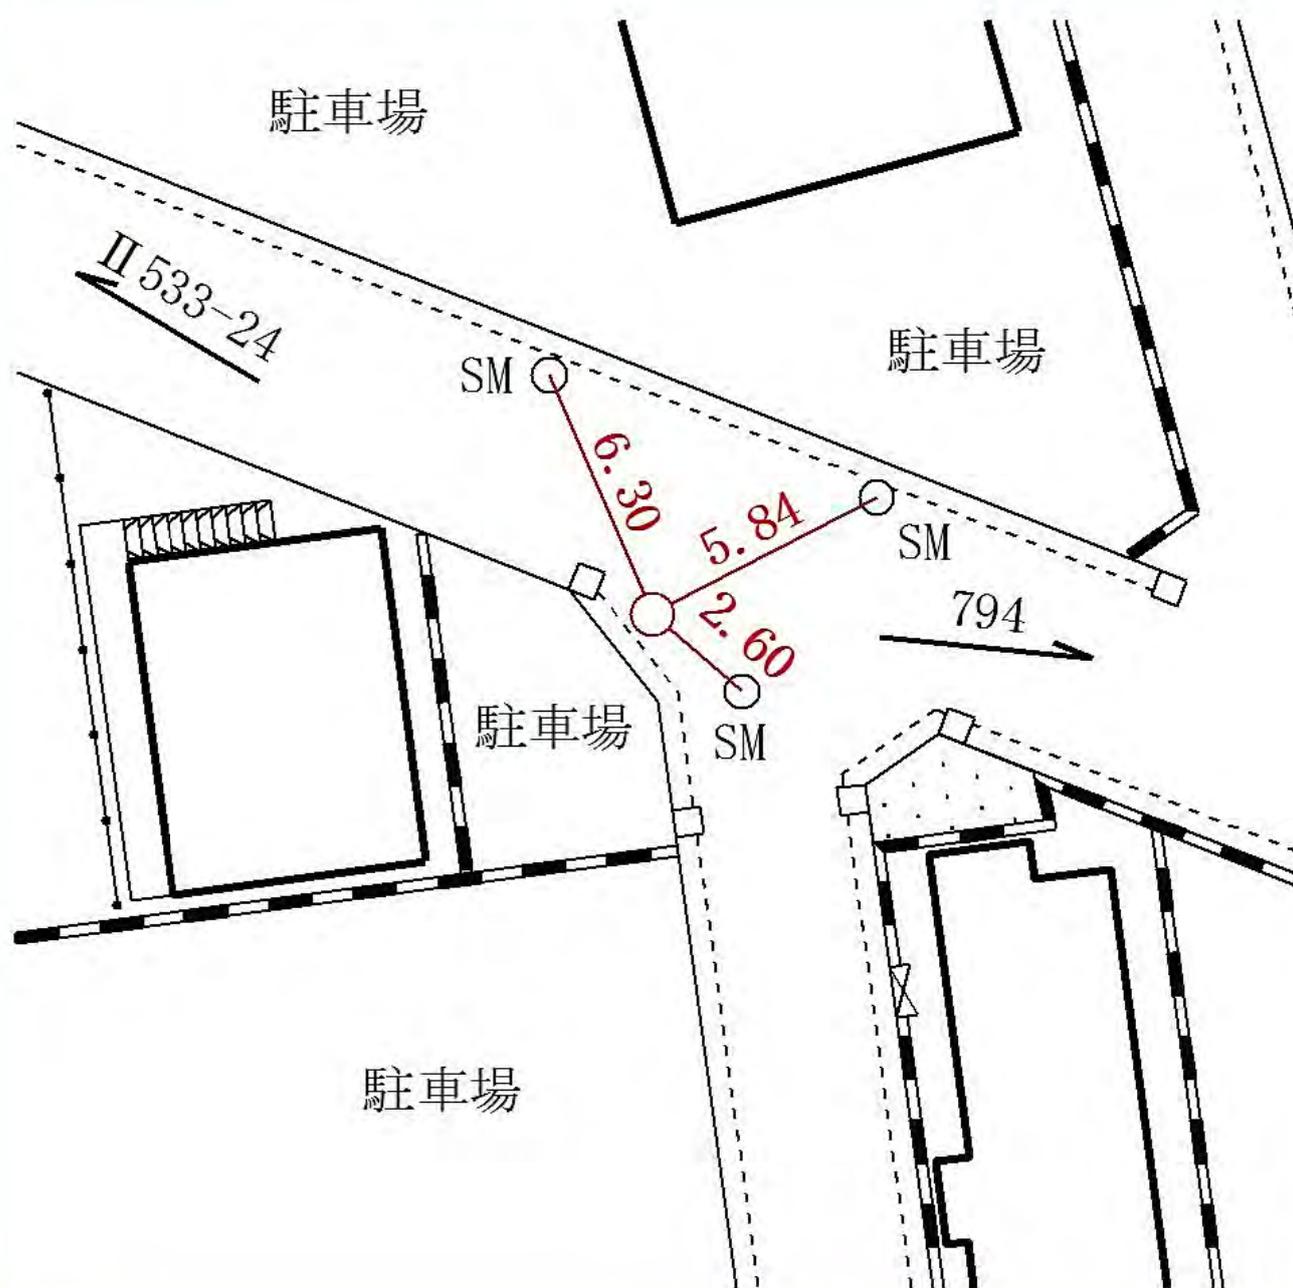

線番号	点番号	標識ノ種類	所在地
-----	-----	-------	-----

II 533	24	<div style="border: 1px solid black; border-radius: 50%; width: 100px; height: 100px; display: flex; align-items: center; justify-content: center; margin: 0 auto;"> 金属標・鋏・木杭 </div>	泉区中田南四丁目三四番地先
--------	----	--	---------------

要 図	キザミ
-----	-----

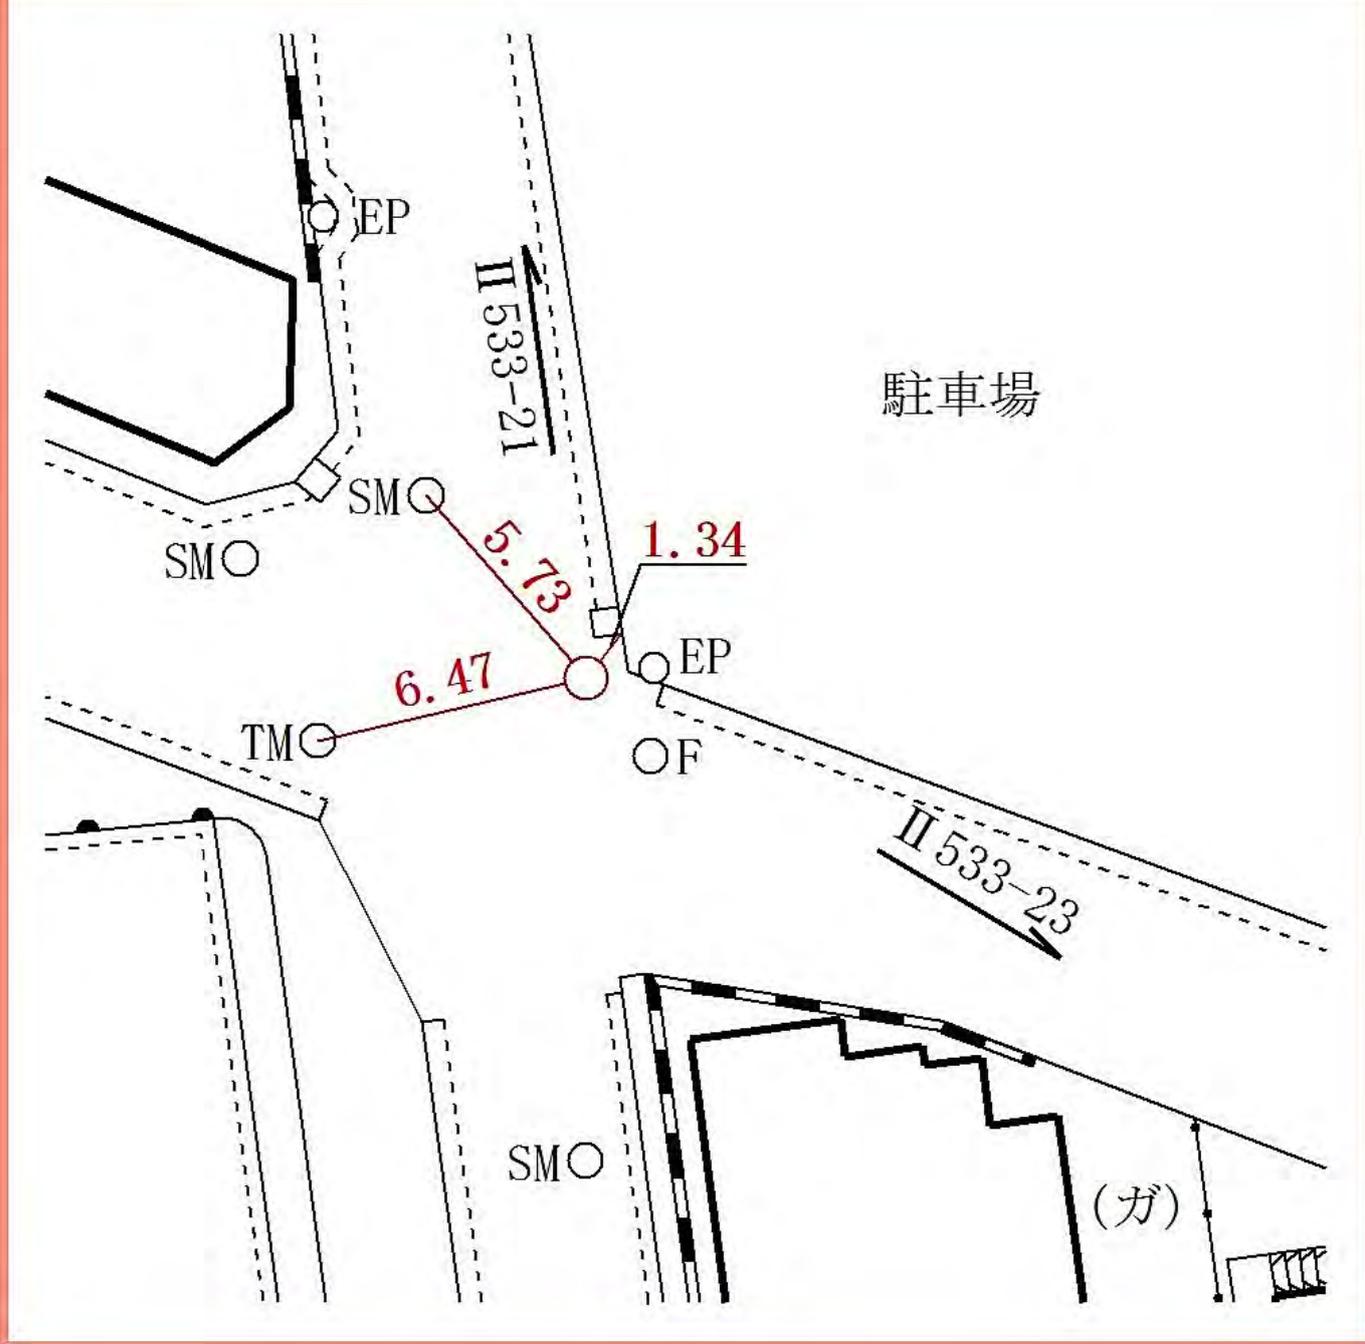

所在地

鶴見区向井町四丁目九一―二五番地先✓

標識ノ種類

金属標。鋸。木杭

キザミ


点番号

1

線番号

Ⅱ535

要 図

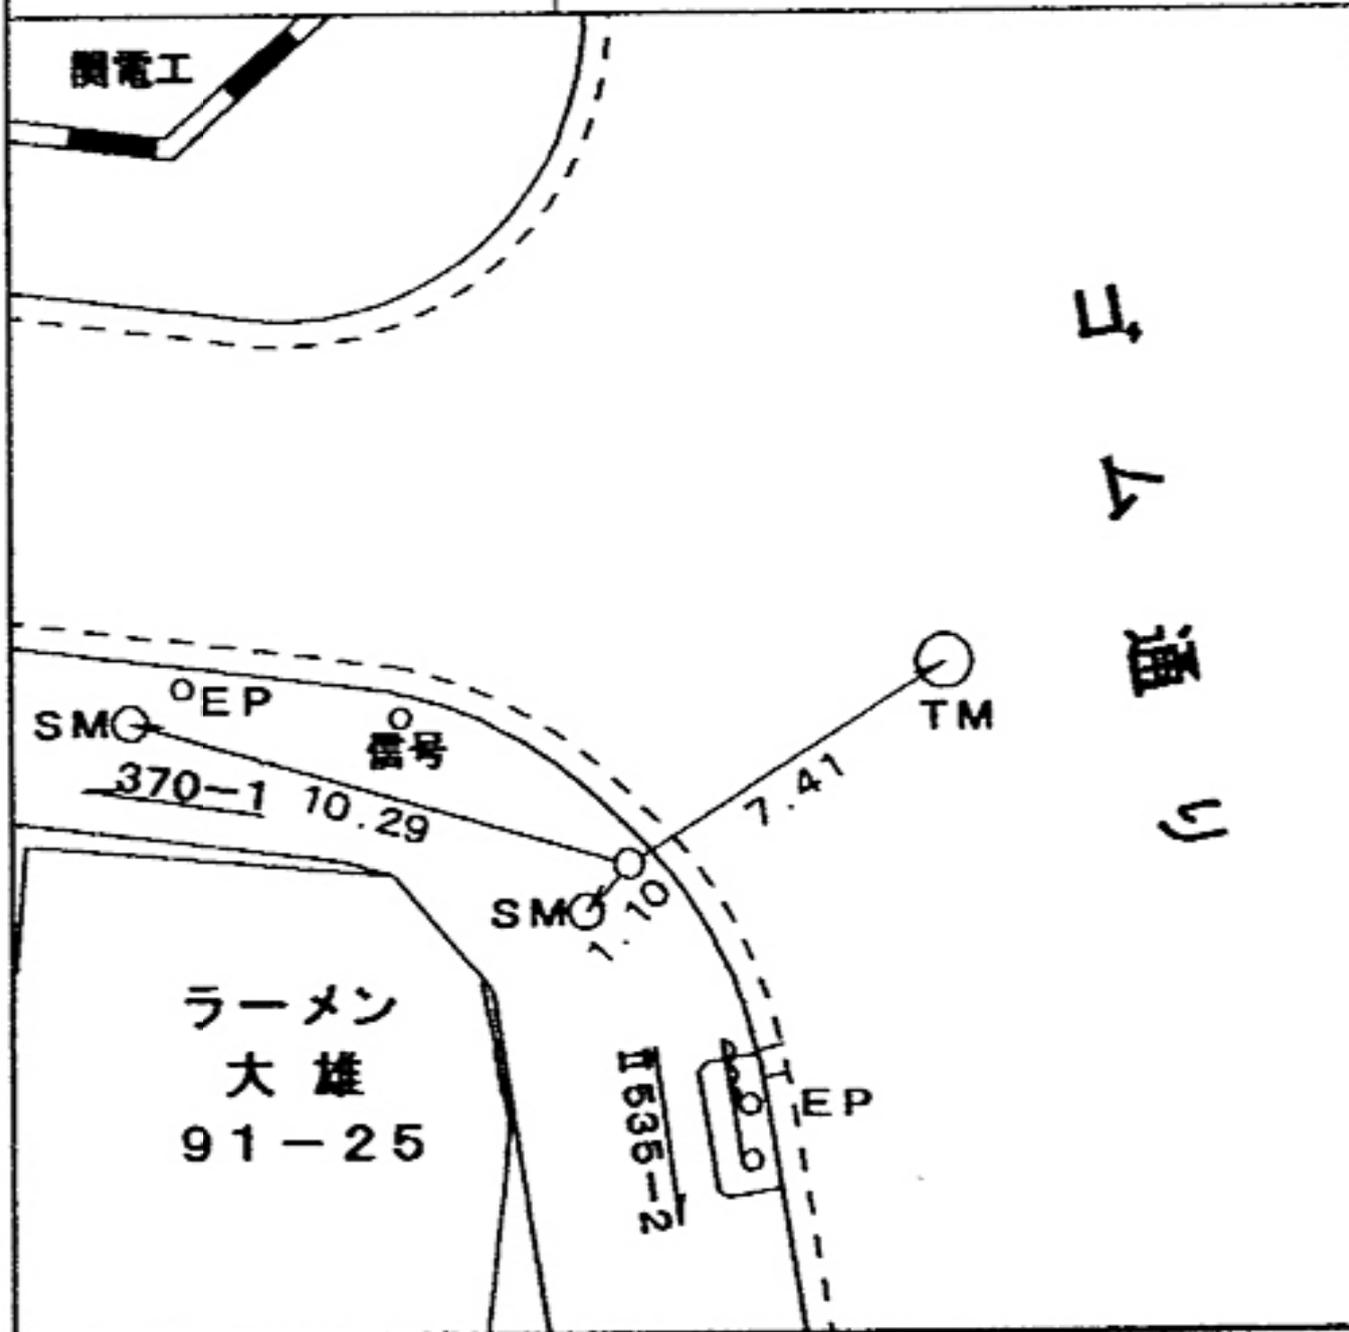

所在地

鶴見区潮田町四丁目一五六―一〇番地先

標識ノ種類

金属標・鋌・木杭

キザミ

点番号

2

線番号

II 535

要

図

浅野ビル
長寿庵
156-10



川
岸
側


駐車場
157-6

II 535-3

線 番 号	点 番 号	標 識 ノ 種 類	所 在 地
-------------	-------------	-----------	-------

Ⅱ 535	4	金属標 ◦ 鋌 ◦ 木杭	鶴見区弁天町一四番地先 ✓
-------	---	--	---------------

要 図	キザミ	
-----	-----	--

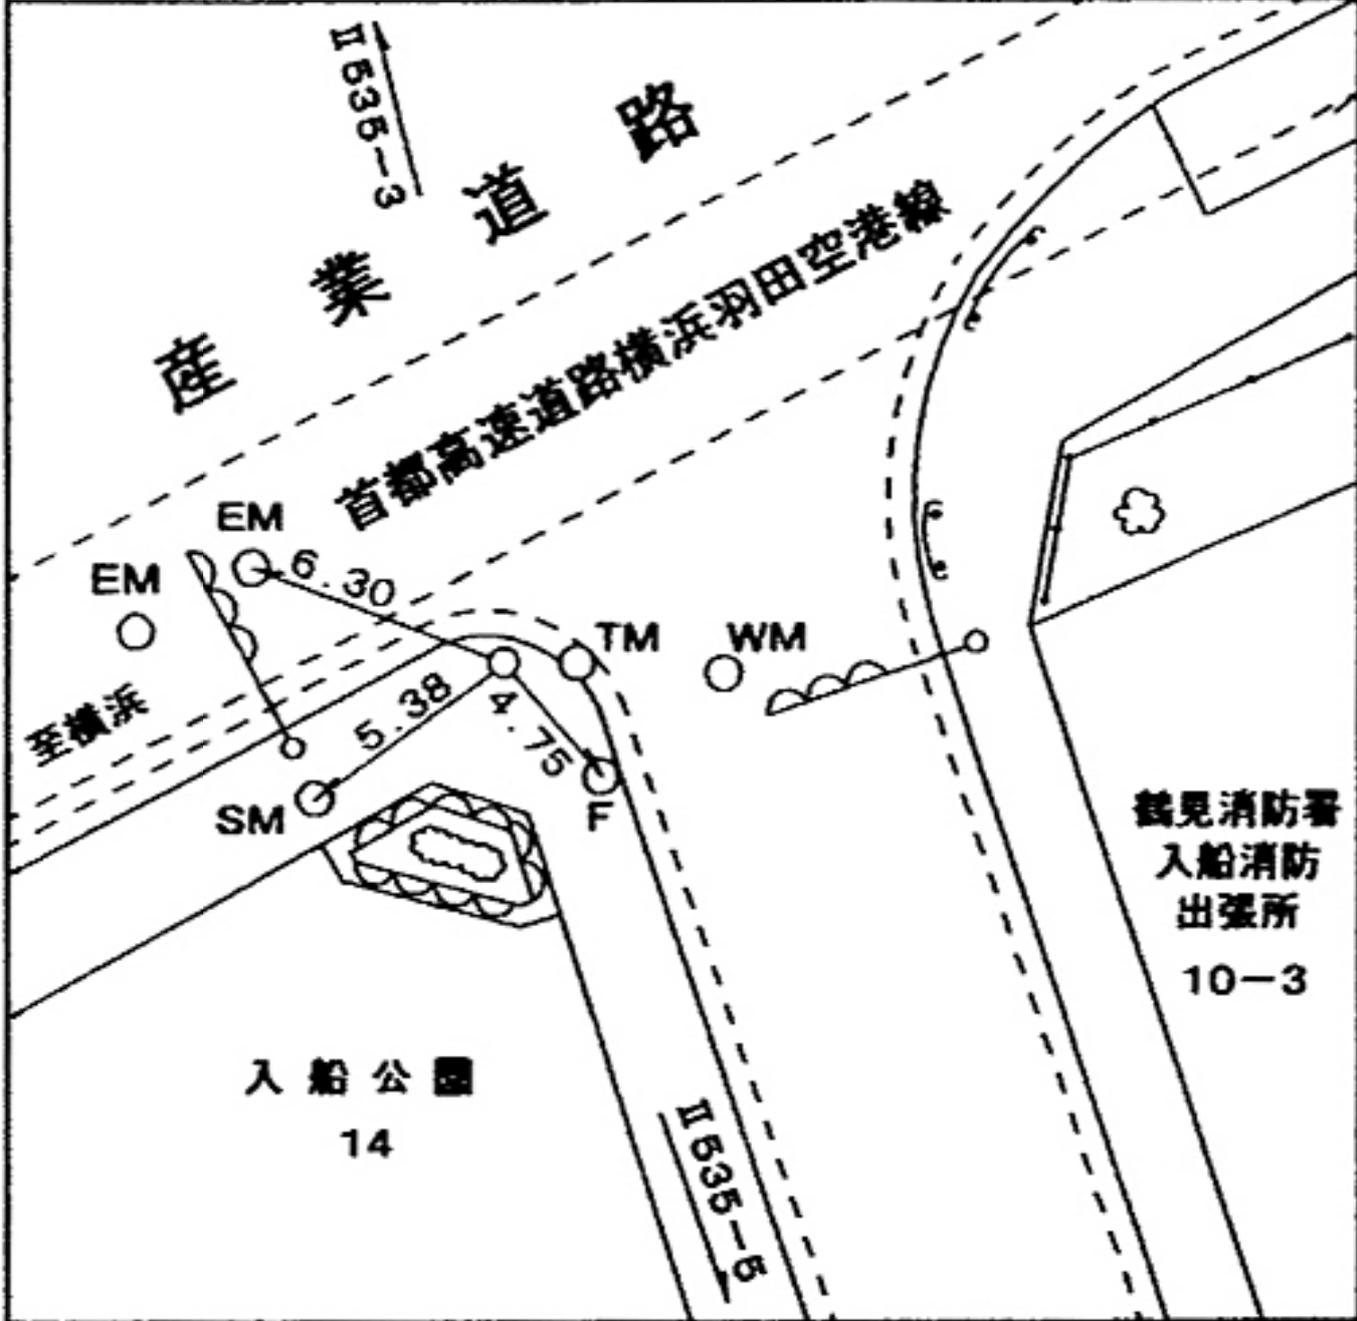

鶴見区弁天町一四番地先 ✓

所在地

鶴見区弁天町一四番地先

標識ノ種類

金属標・鋳・木杭

キザミ

線番号


Ⅱ535

点番号

5

要

図

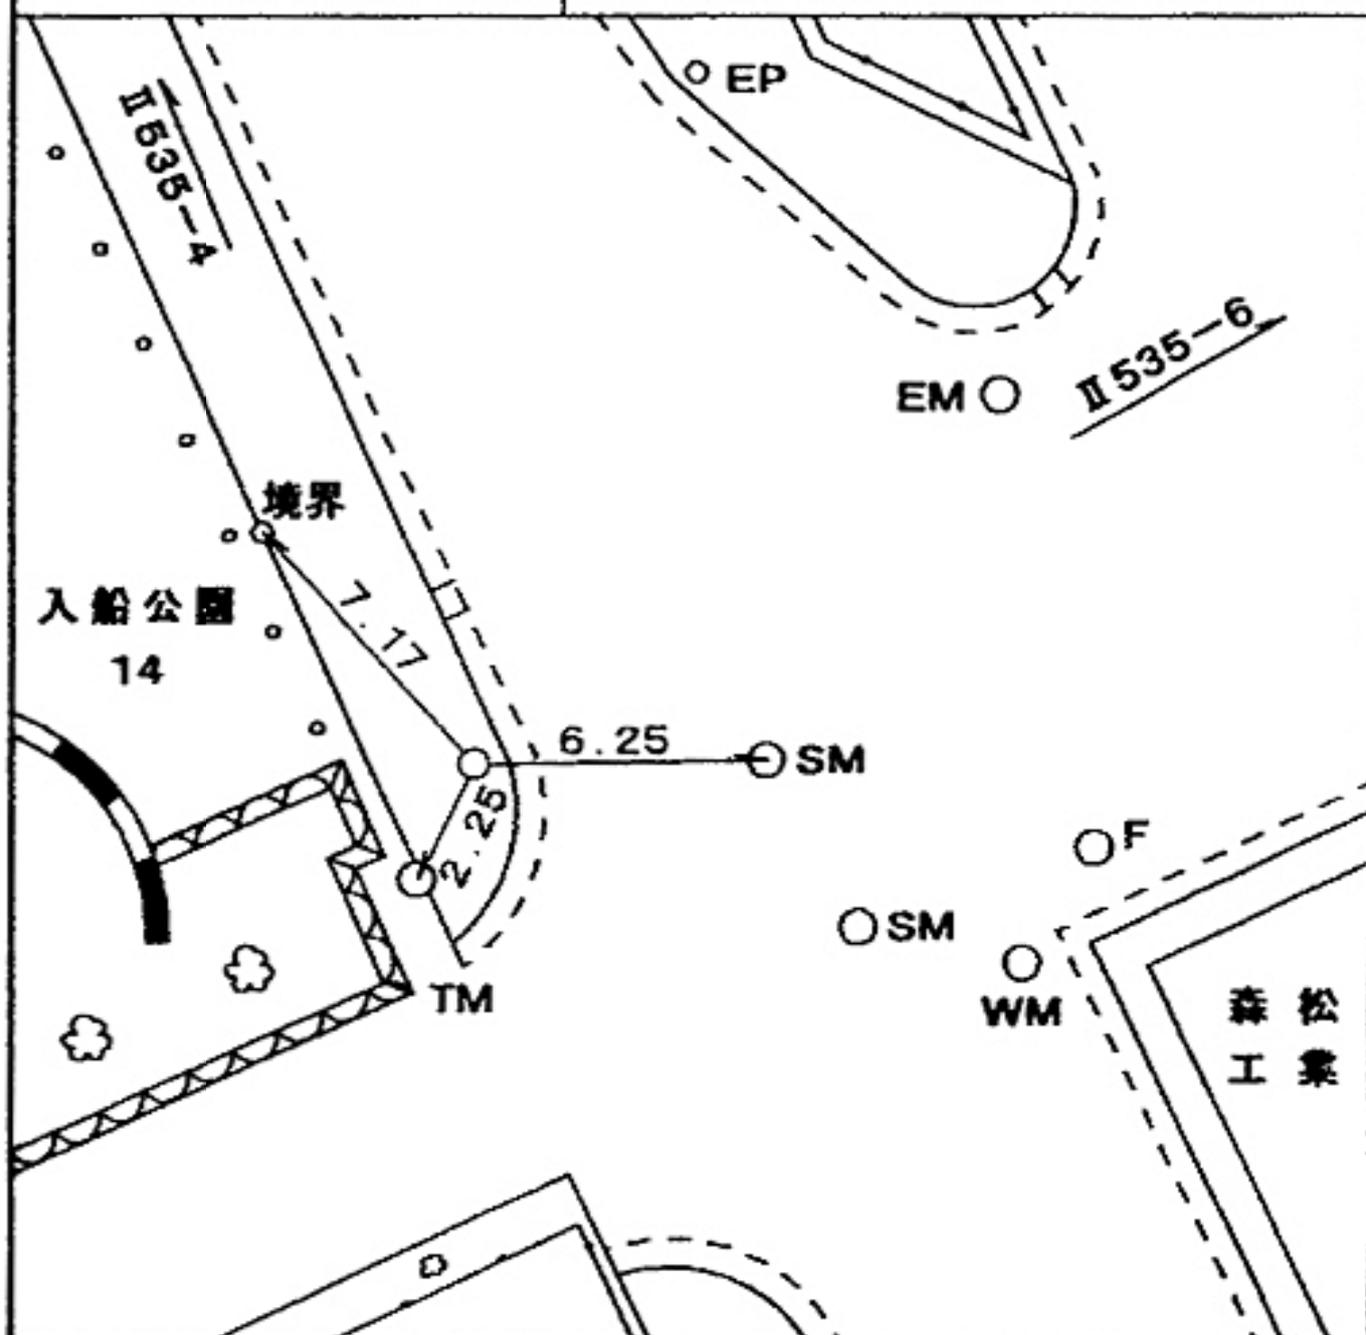

所在地

鶴見区寛政町二〇一一番地先

標識ノ種類

金属標。鋸。木杭

キザミ

点番号

6

線番号

II 535

要

図

東芝ケミカル(株)
横浜事業所

21-4

II 535-7

EP

9.08

10.42


1.26

G
F

II 535-5

東芝京浜事業所
入船分工場

20-1

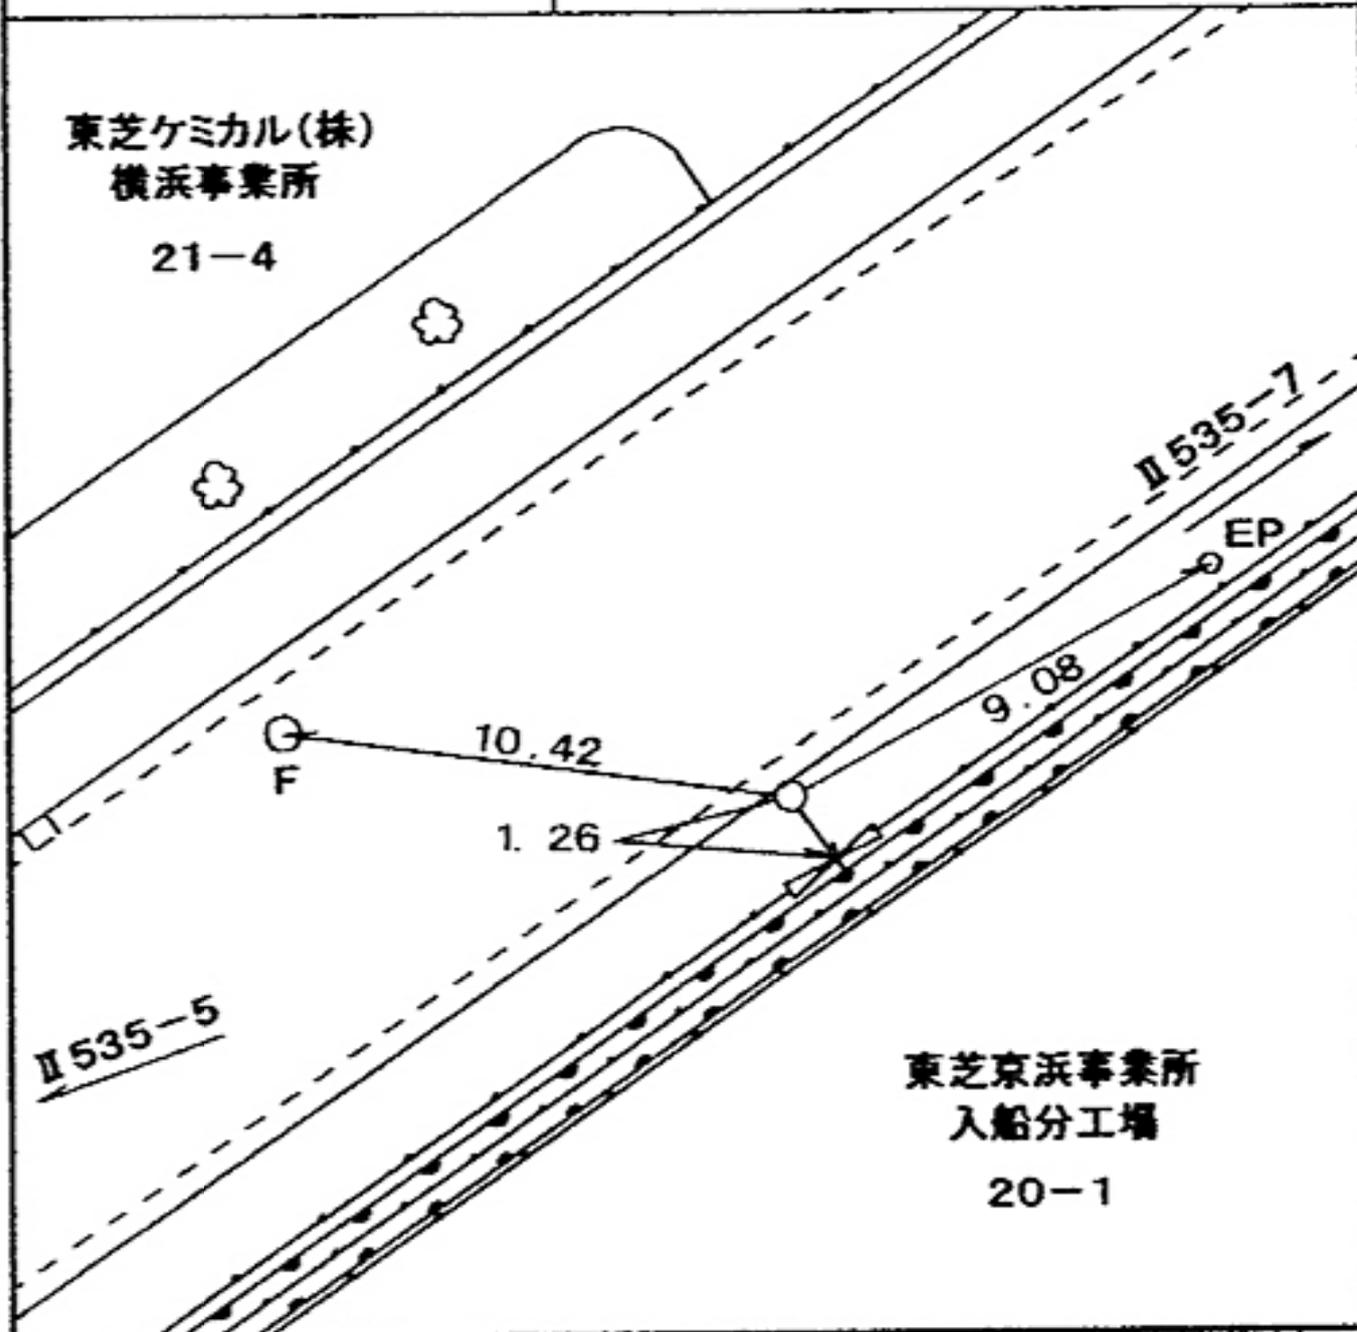

所在地

鶴見区寛政町二〇一一番地先 ✓

標識ノ種類

金属標 ◦ 鋸 ◦ 木杭

キザミ

線番号

II 535

点番号


7

要

図

東海日産ディーゼル株式会社
川崎支店
21-6

株式会社テルム
20-1

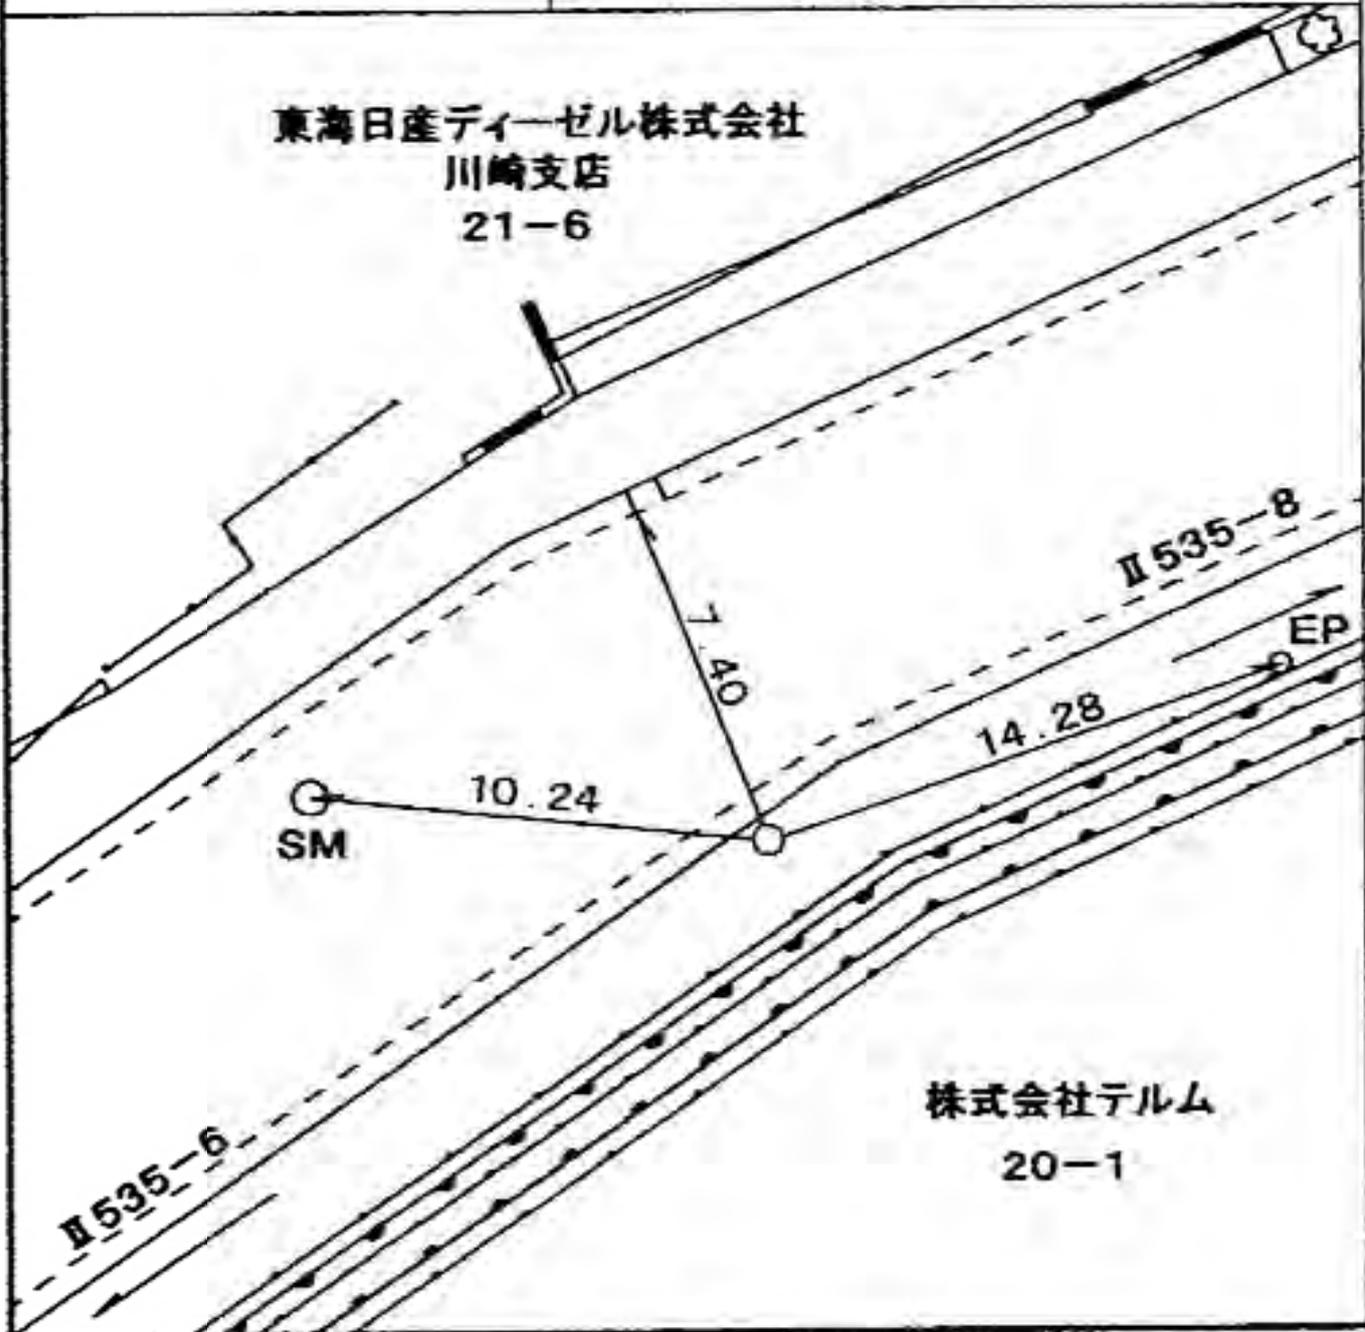

所在地

鶴見区寛政町一九一―一―番地先

標識ノ種類

金属標。鋌。木杭

キザミ

点番号


8

線番号

II 535

要

図

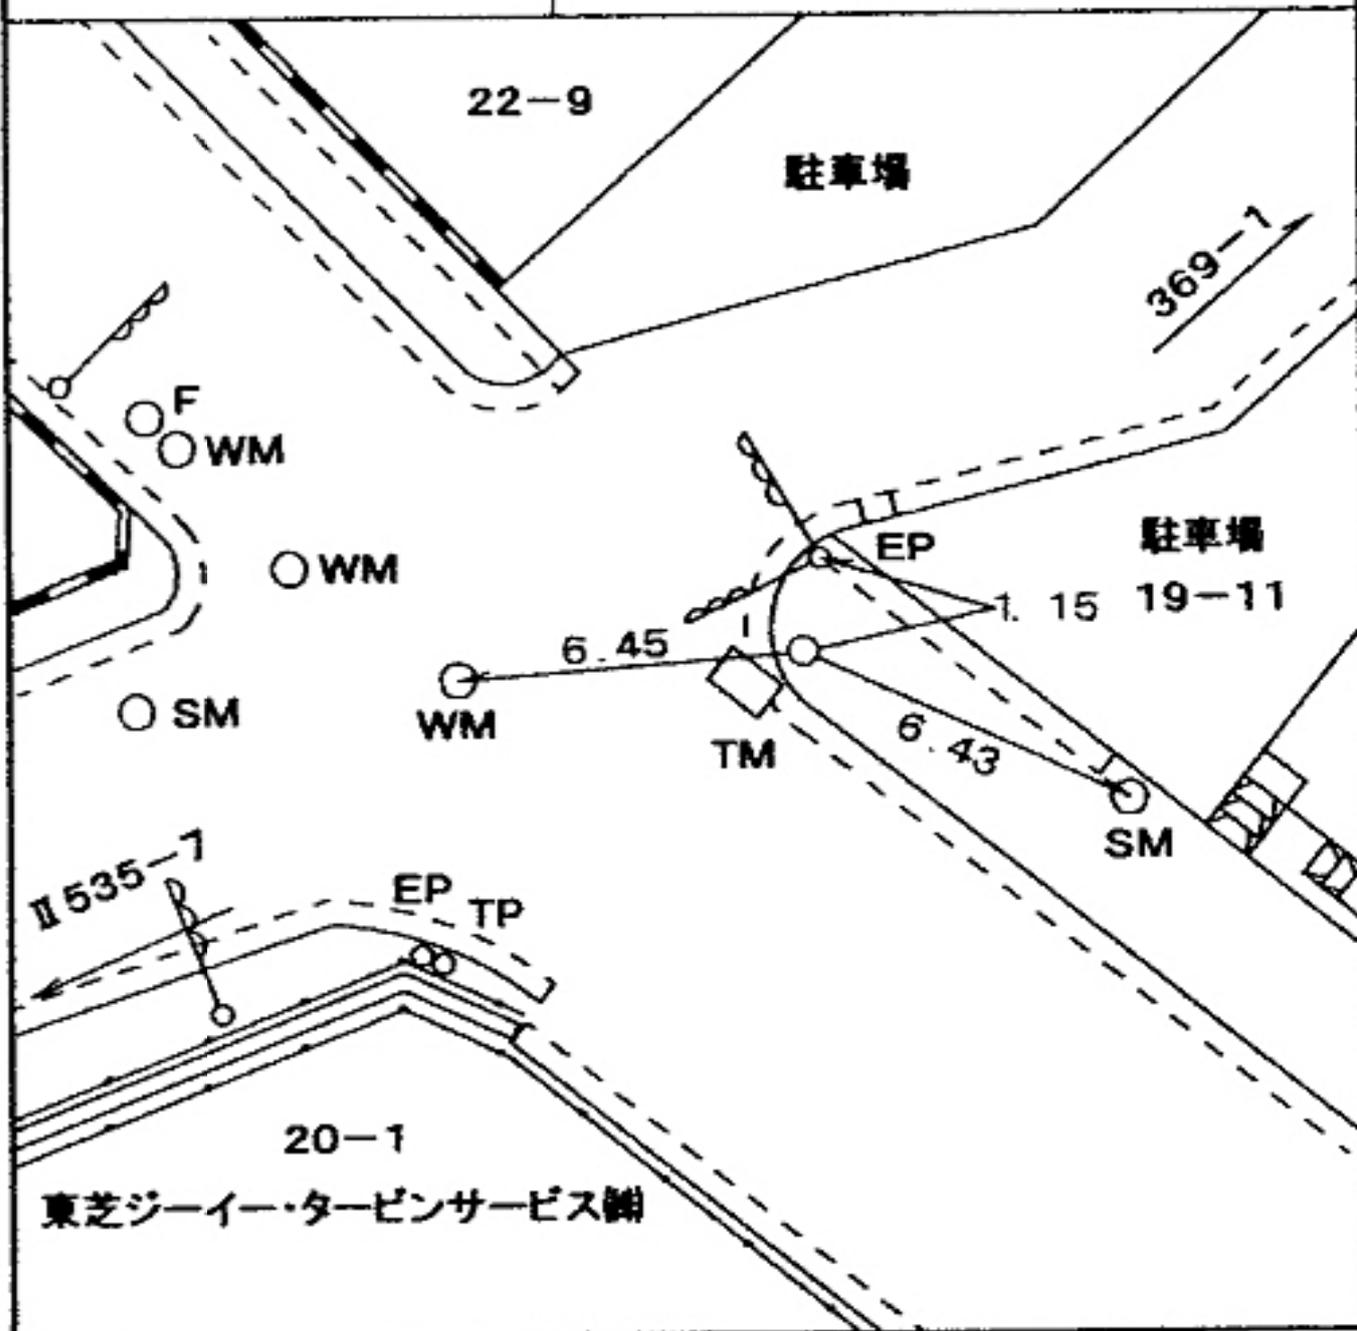

所在地

鶴見区浜町一丁目二一七番地先 ✓

標識ノ種類

金属標 ◦ 鋌 ◦ 木杭

キザミ


点番号

9

線番号

II 535

要 図

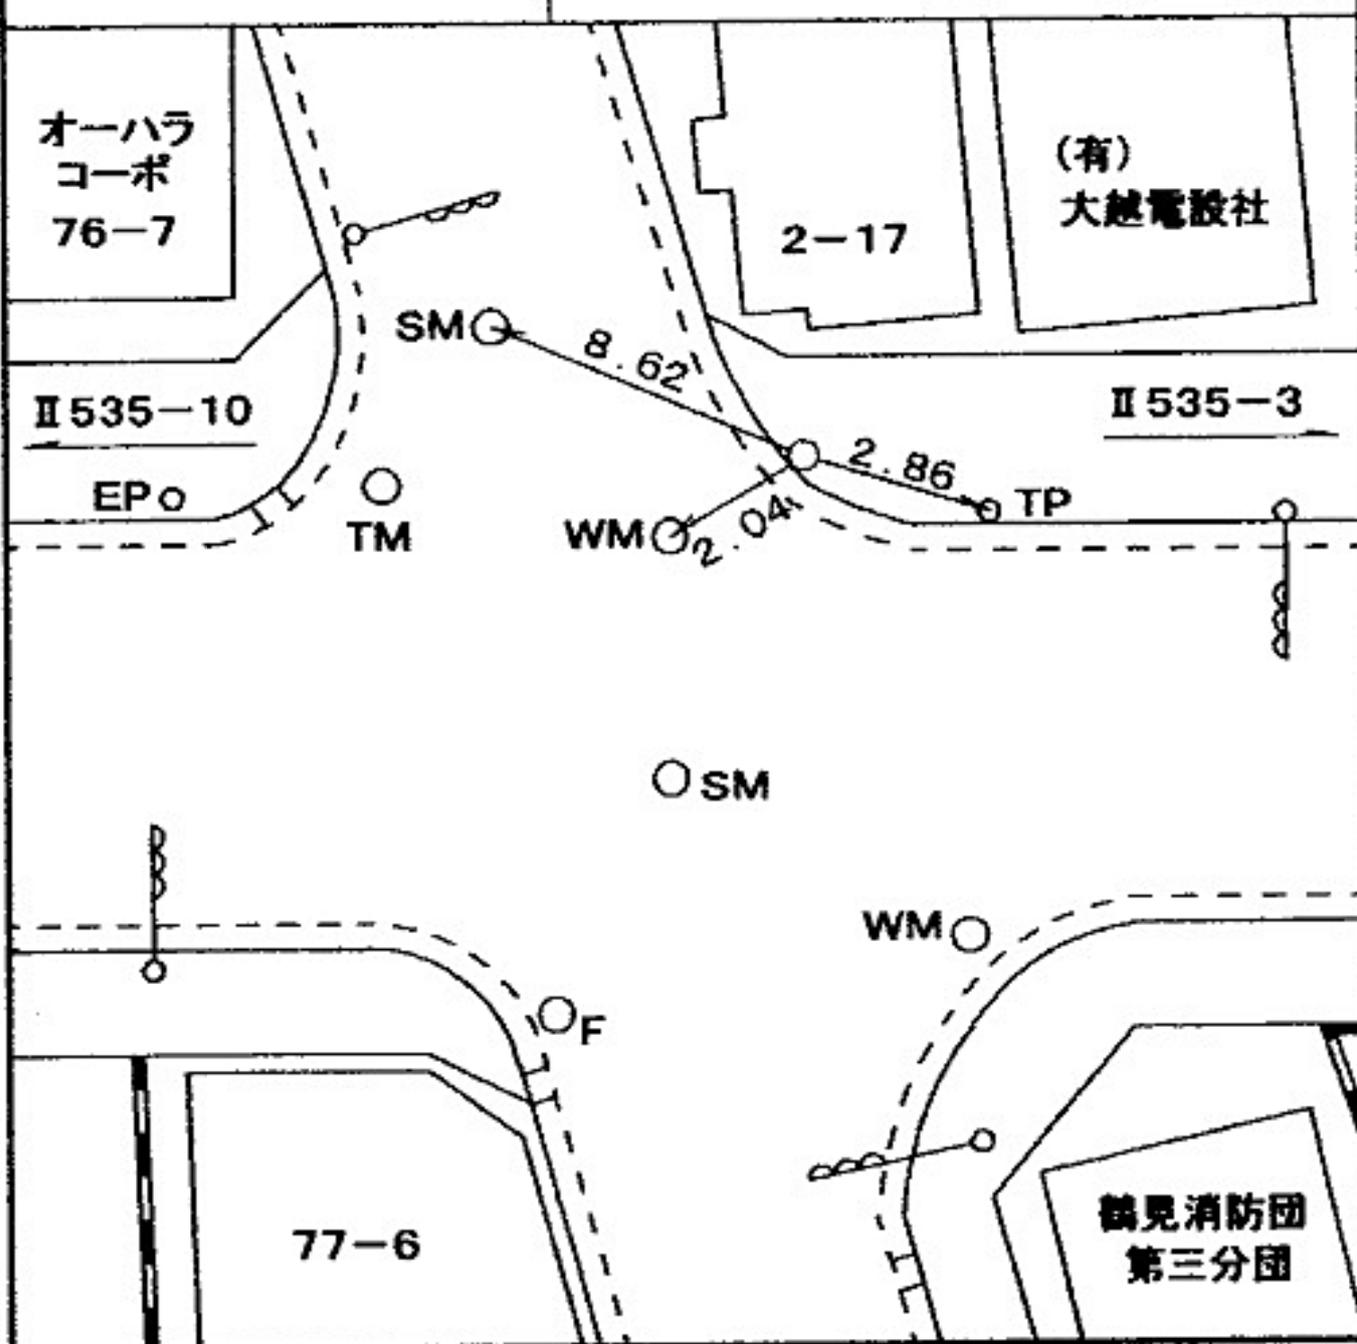

所在地

鶴見区仲通二丁目六八―二〇番地先 ✓

標識ノ種類

金属標 ◦ 鋌 ◦ 木杭

点番号


10

線番号

II 535

キザミ

要 図

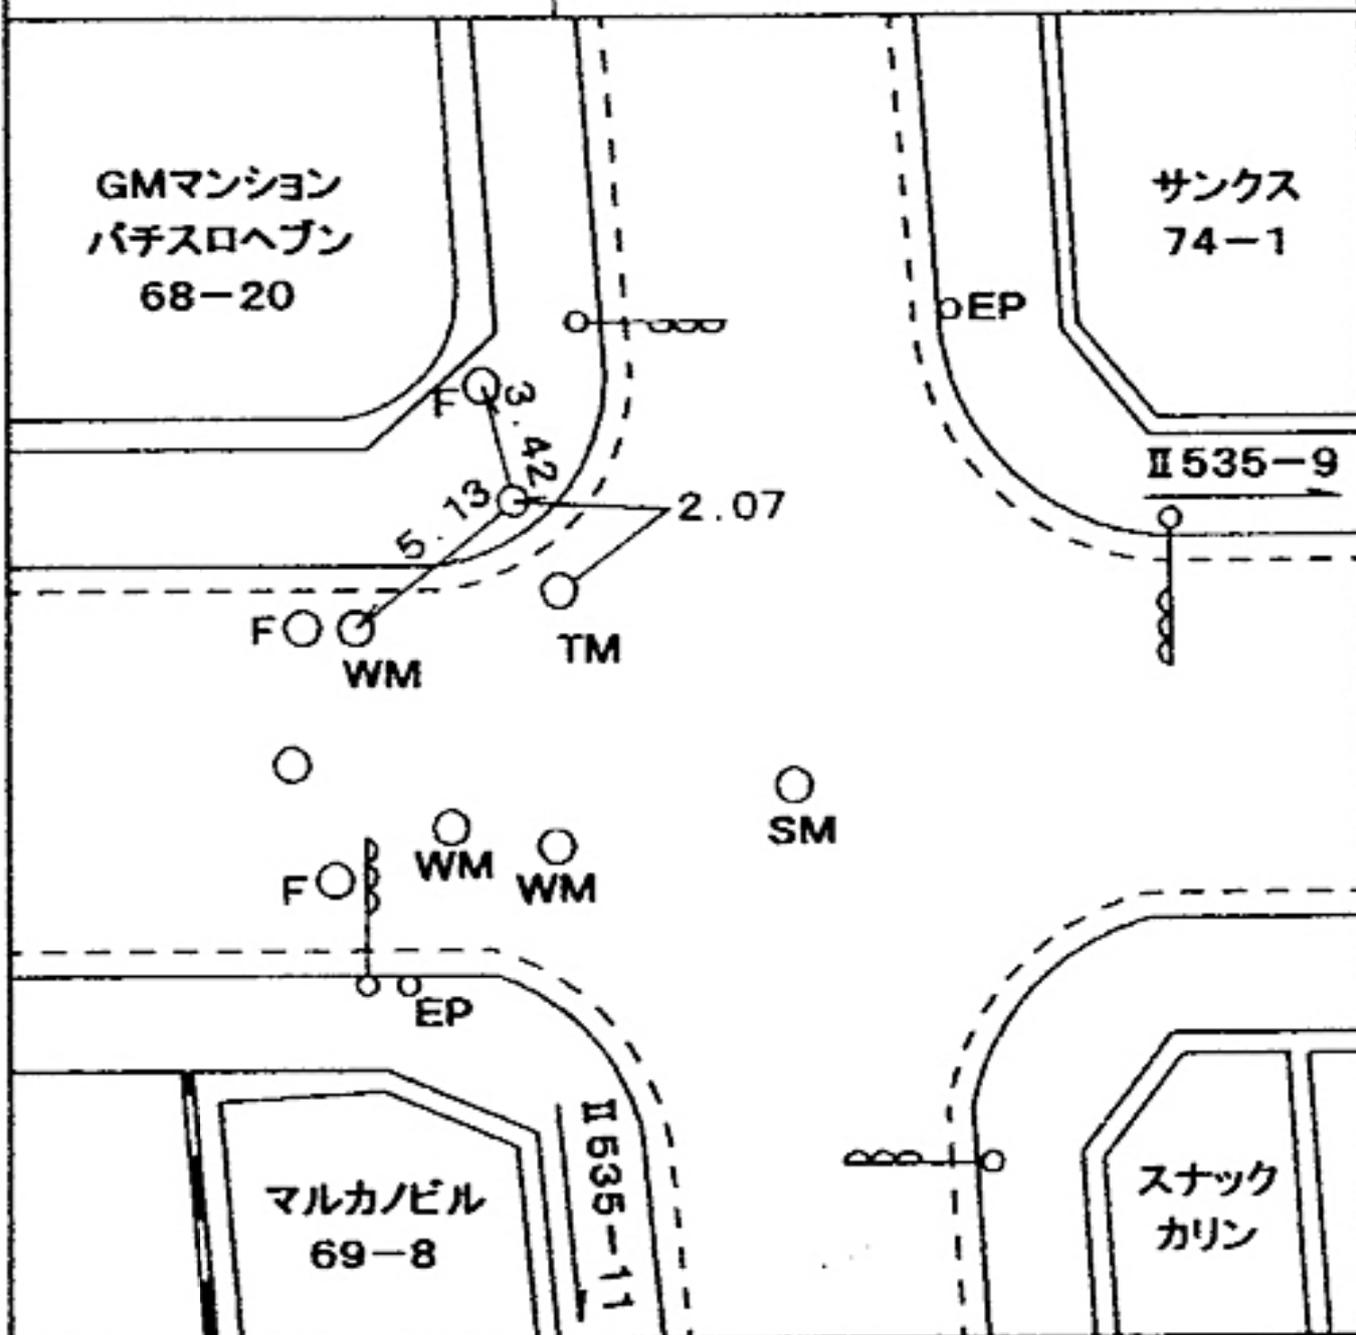

所在地

鶴見区汐入三丁目四七一―四番地先

標識ノ種類

金属標・鋏・木杭

キザミ

線番号

Ⅱ535

点番号

11

要

図

ライズハイツ
47-14

Ⅱ535-10

TP

2.67

6.70

SM

6.97

境界石

アパート

駐車場

53-4

48-8

Ⅱ535-12

所在地

鶴見区汐入三丁目五二一一番地先 ✓

標識ノ種類

金属標。鋏。木杭

キザミ


点番号

12

線番号

II 535

要 図

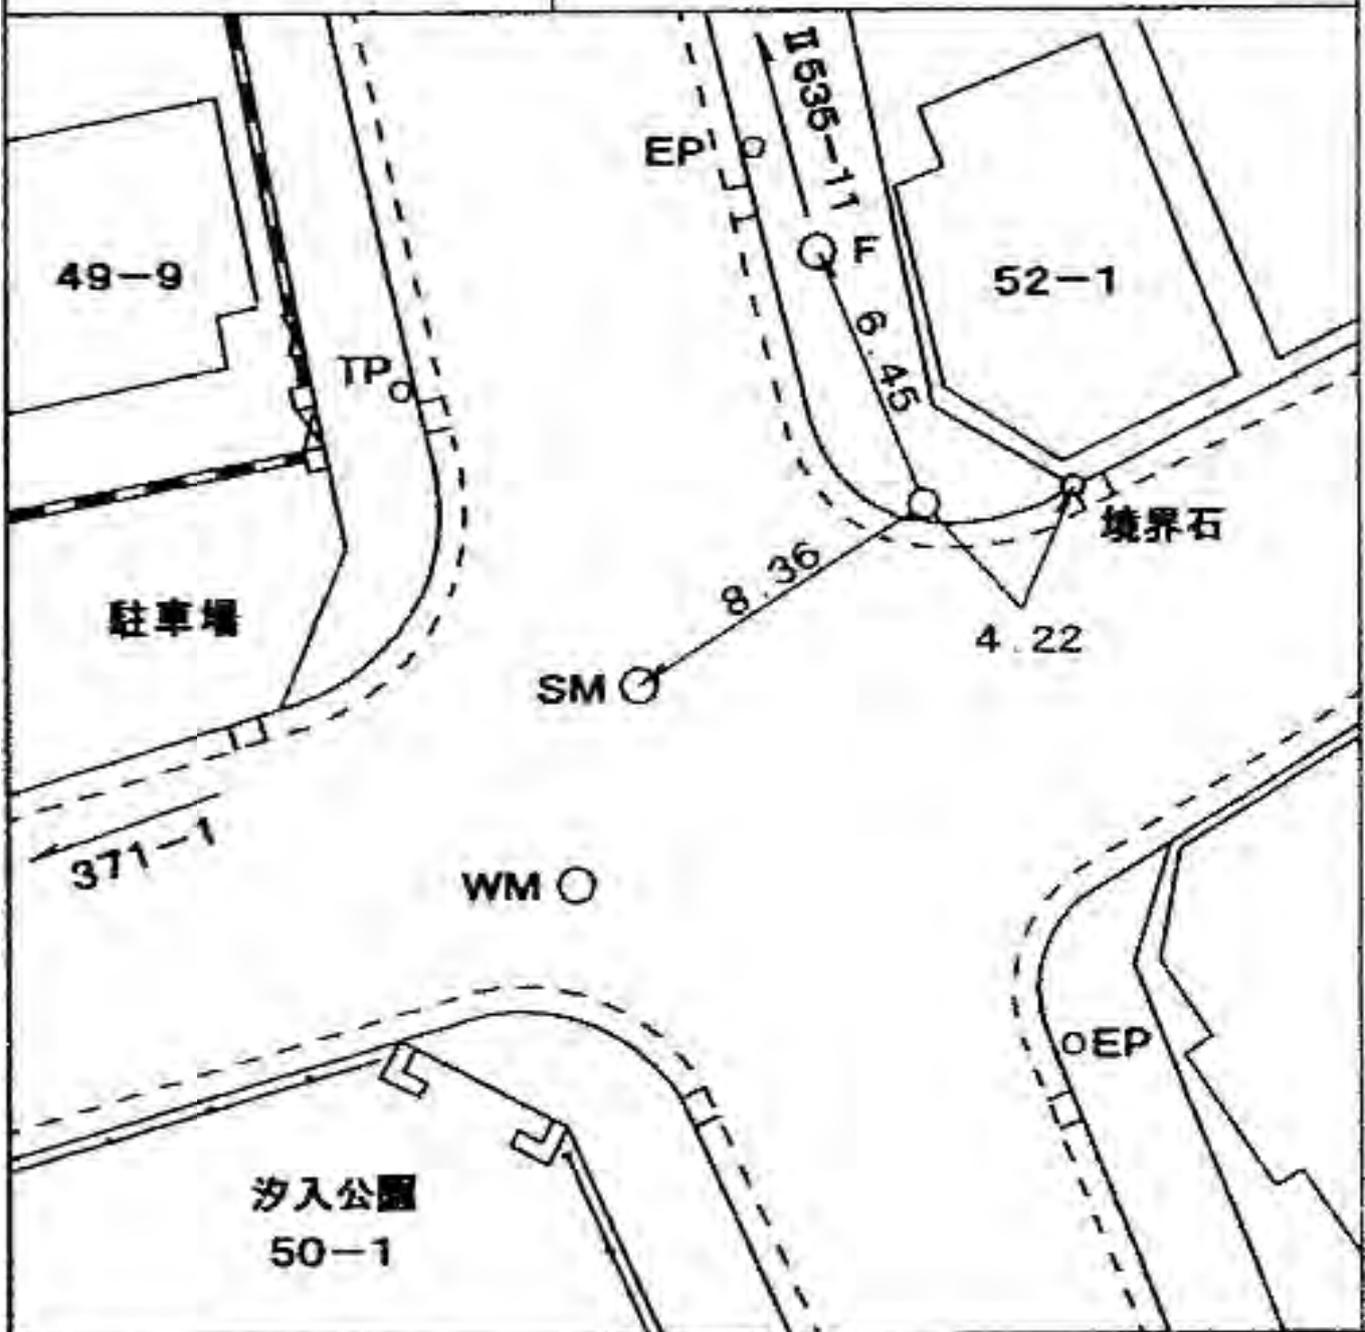

所在地

港北区富士塚一丁目二五―一 番地先 ✓

標識ノ種類

金属標。鋸。木杭

キザミ

線番号


Ⅱ537

点番号

1

要

図

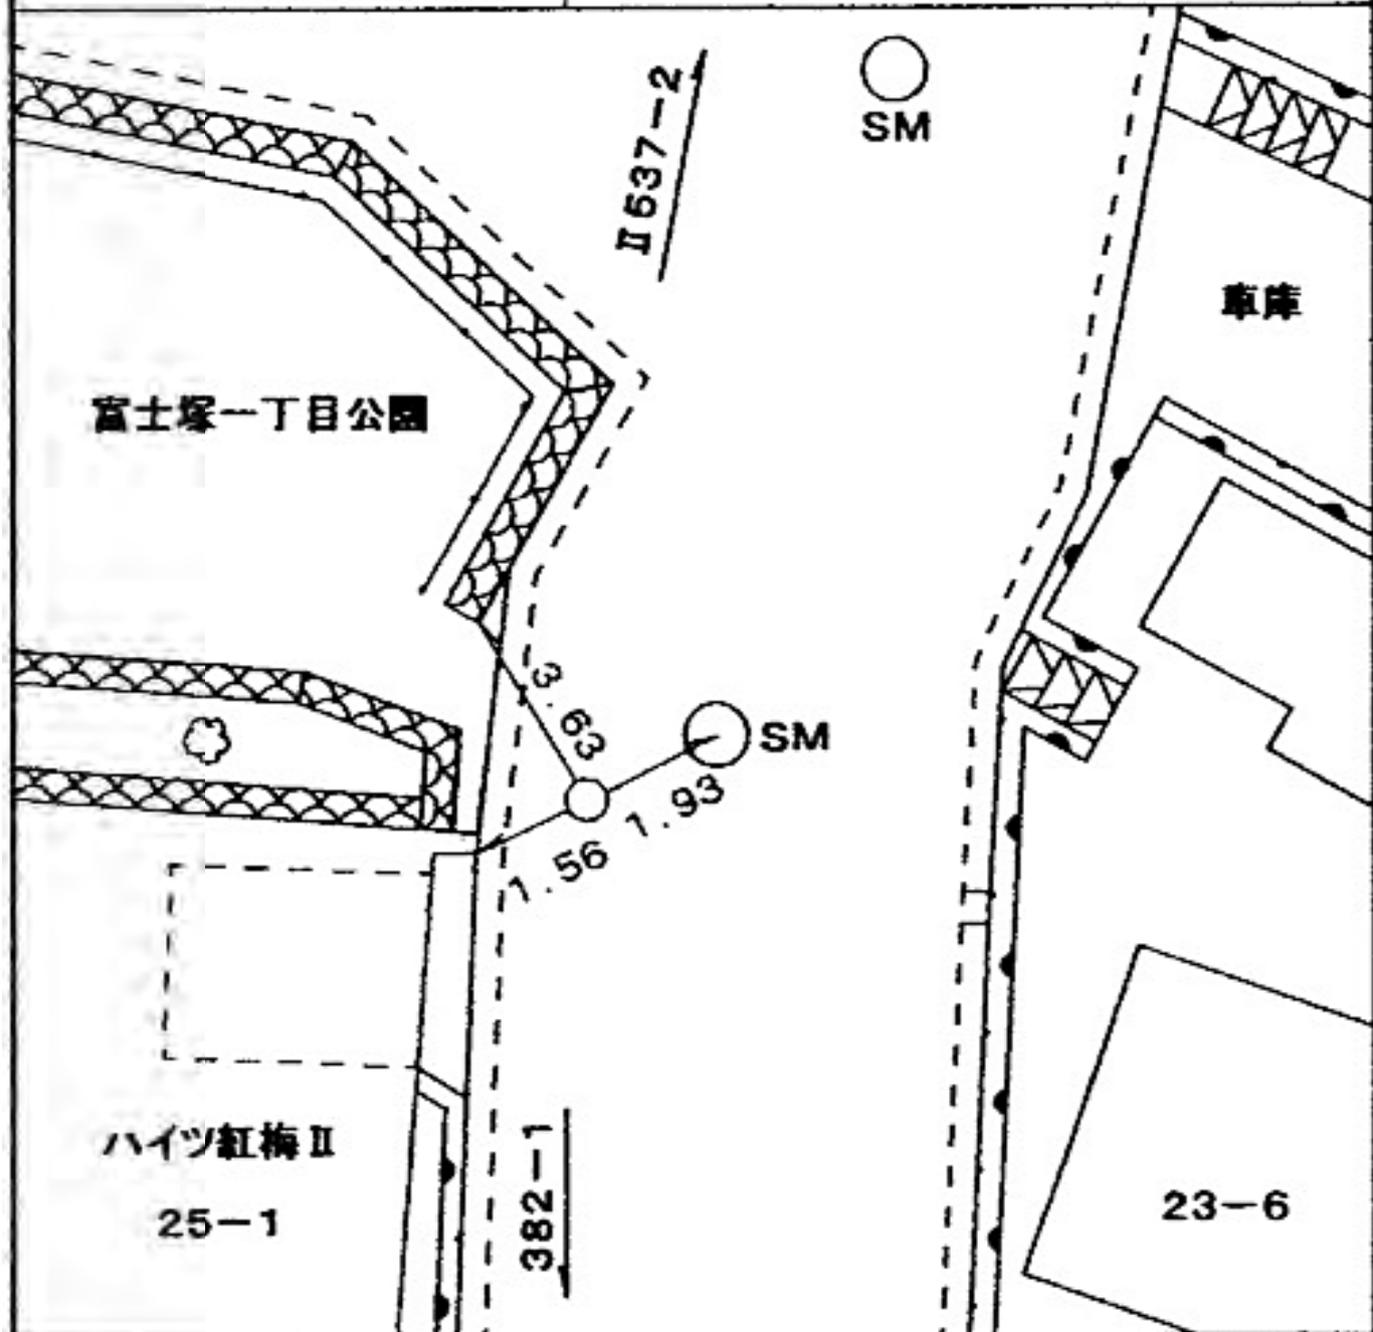

所在地

港北区富士塚一丁目二三番地先

標識ノ種類

金属標。鋌。木杭

キザミ

線番号

Ⅱ537

点番号

2

要

図

25-33



F

3.97

SM

4.62

Ⅱ537-3

3.61

SM

23

駐車場

EO
EP

Ⅱ537-1



所在地

港北区富士塚二丁目二九一〇番地先

標識ノ種類

金属標。鋏。木杭

キザミ


点番号

3

線番号

Ⅱ537

要 図

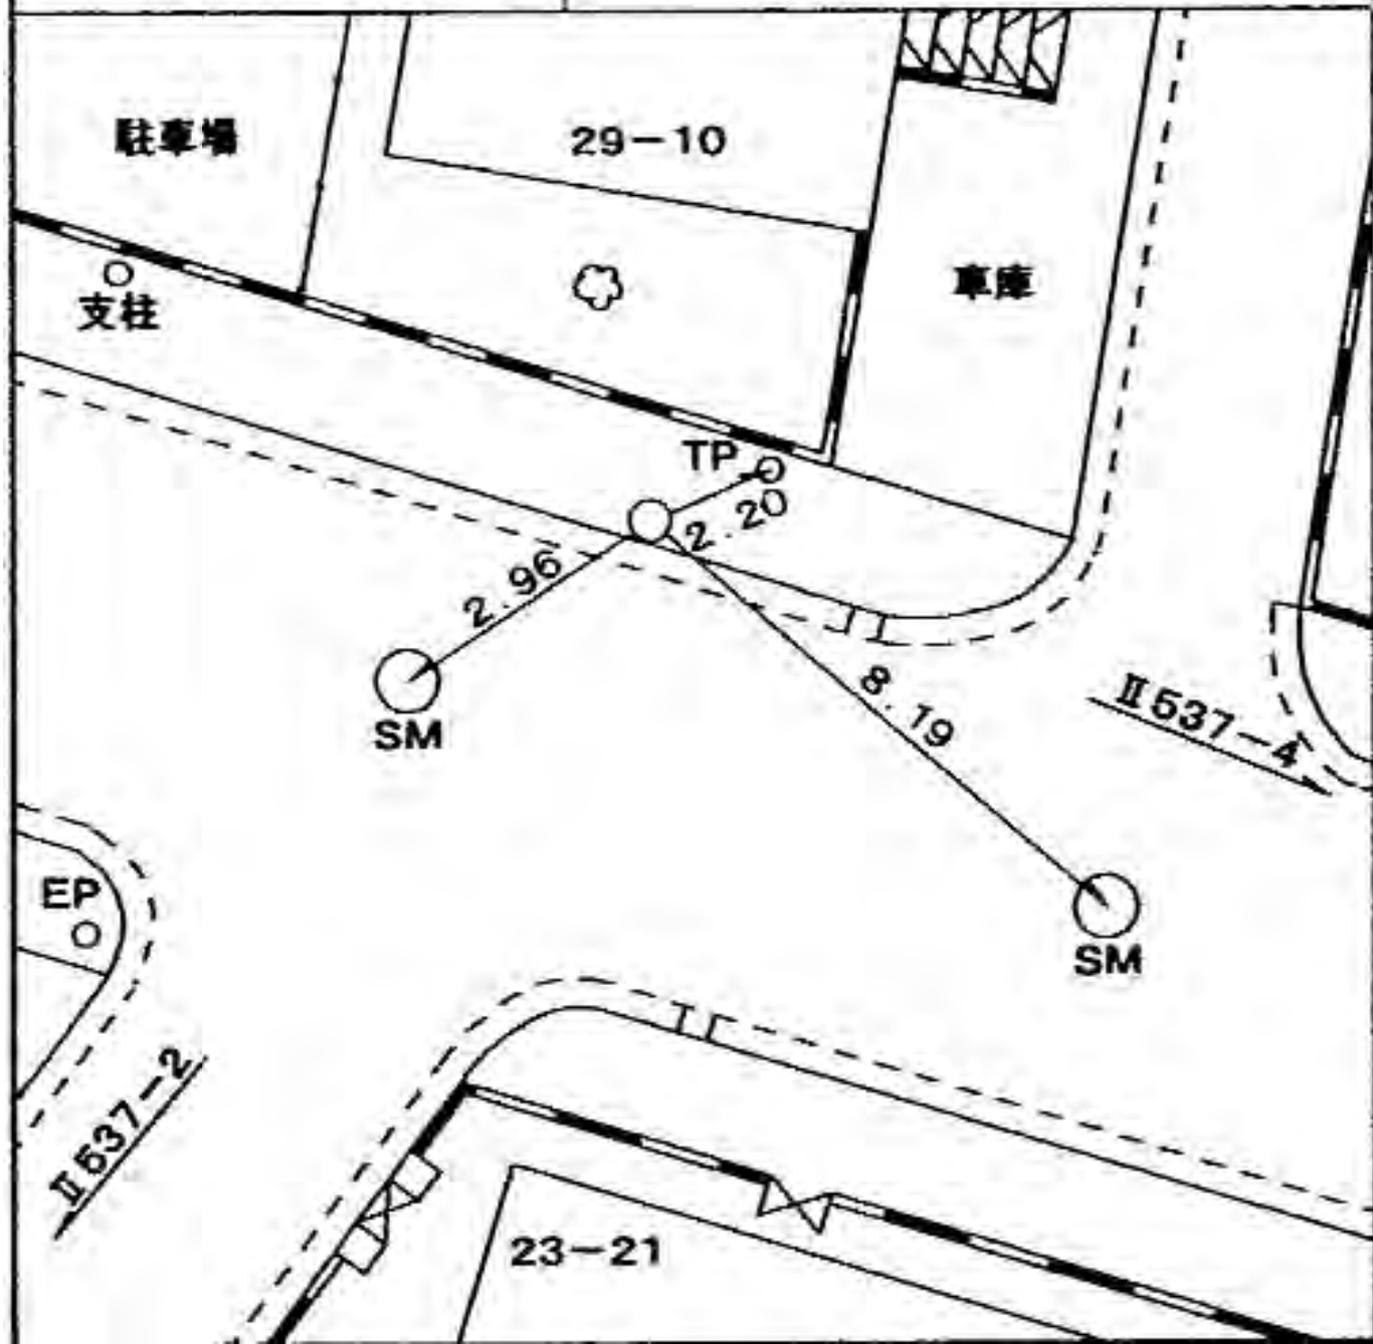

所在地

港北区富士塚二丁目二八―一八番地先

標識ノ種類

金属標。鋌。木杭

キザミ


点番号

4

線番号

II 537

要 図

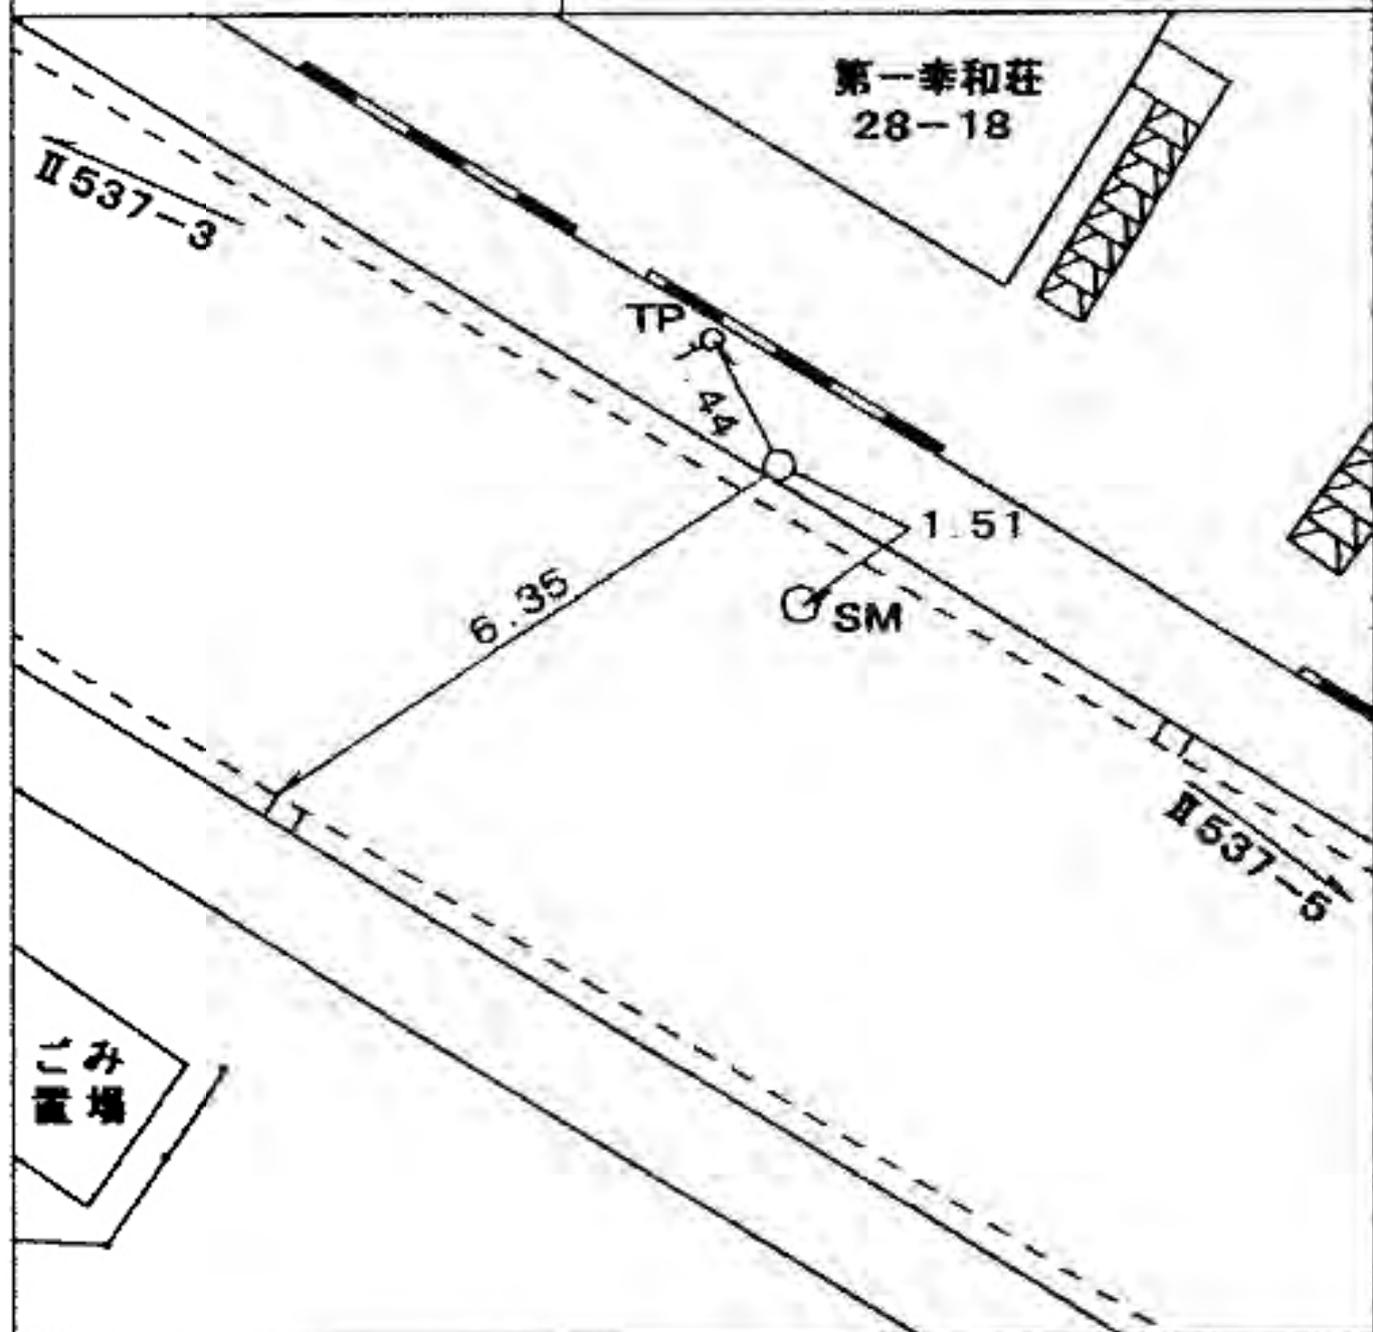

所在地

港北区富士塚一丁目一四一二六番地先

標識ノ種類

金属標。鋸。木杭

点番号


5

線番号

II 537

キザミ

要 図

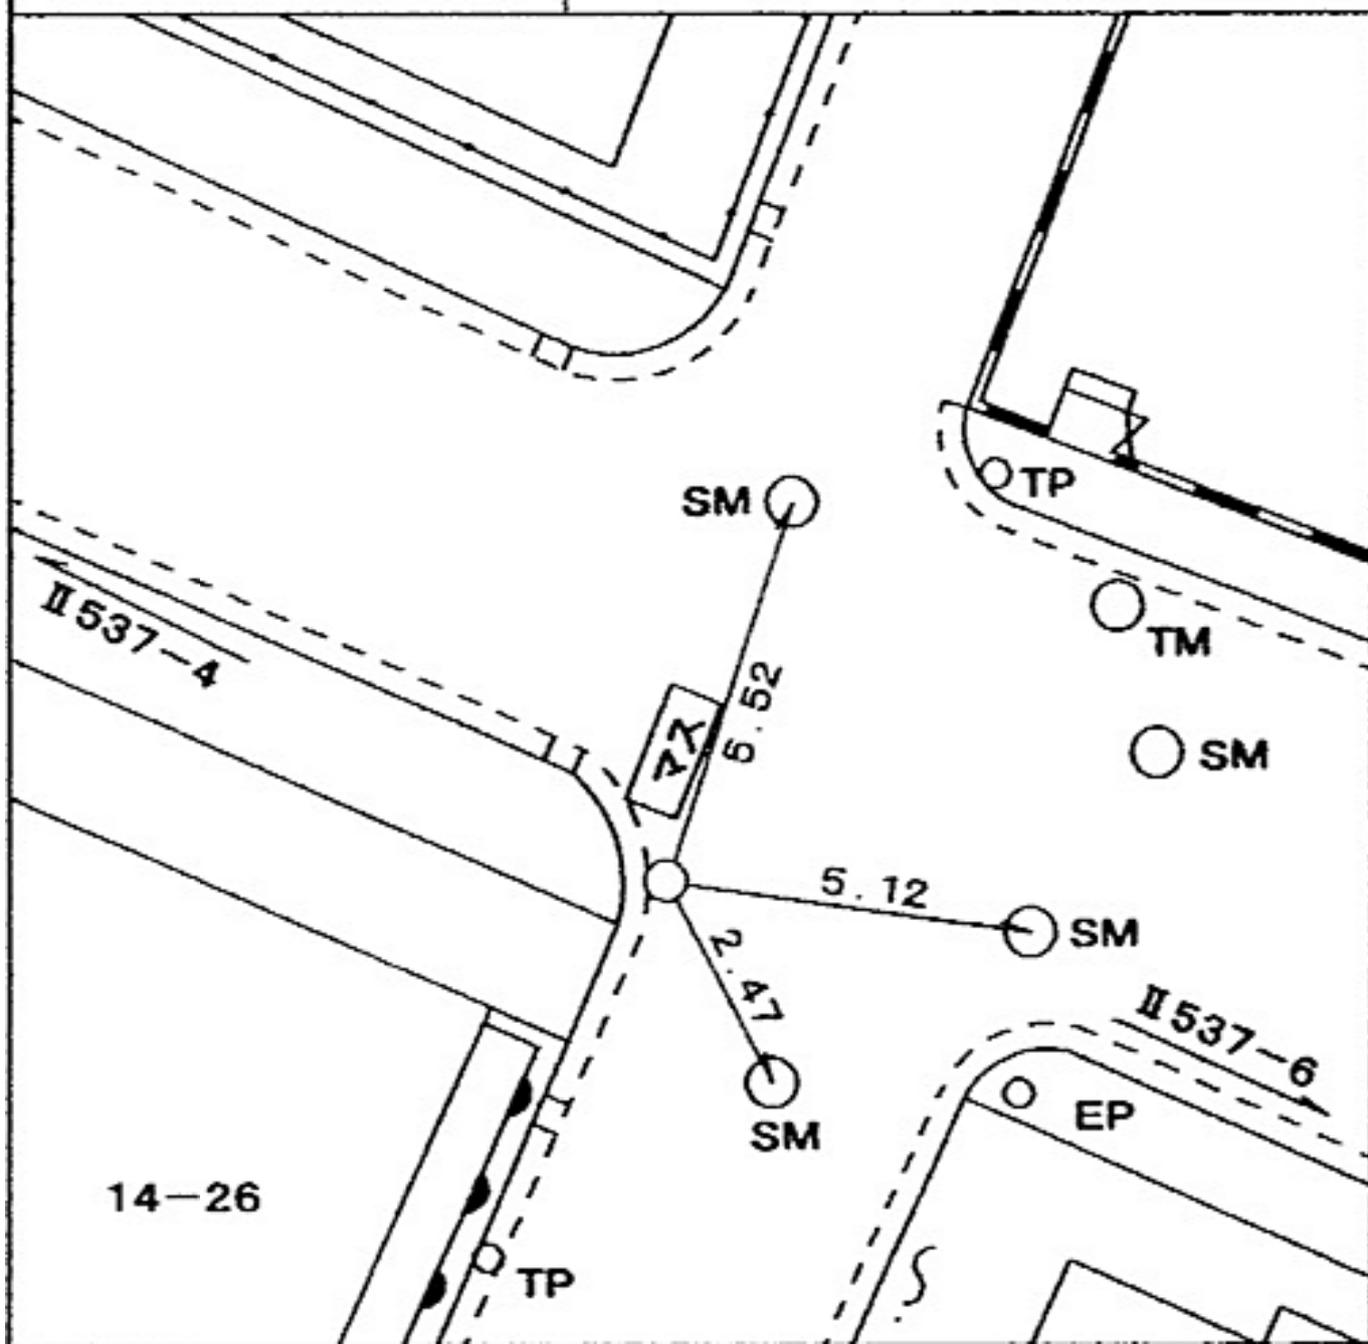

14-26

所在地

港北区菊名一丁目二二一一番地先

標識ノ種類

金属標。鋏。木杭

点番号

12

線番号


II 537

所在地

港北区富士塚一丁目二四一二六番地先

要 図

キザミ

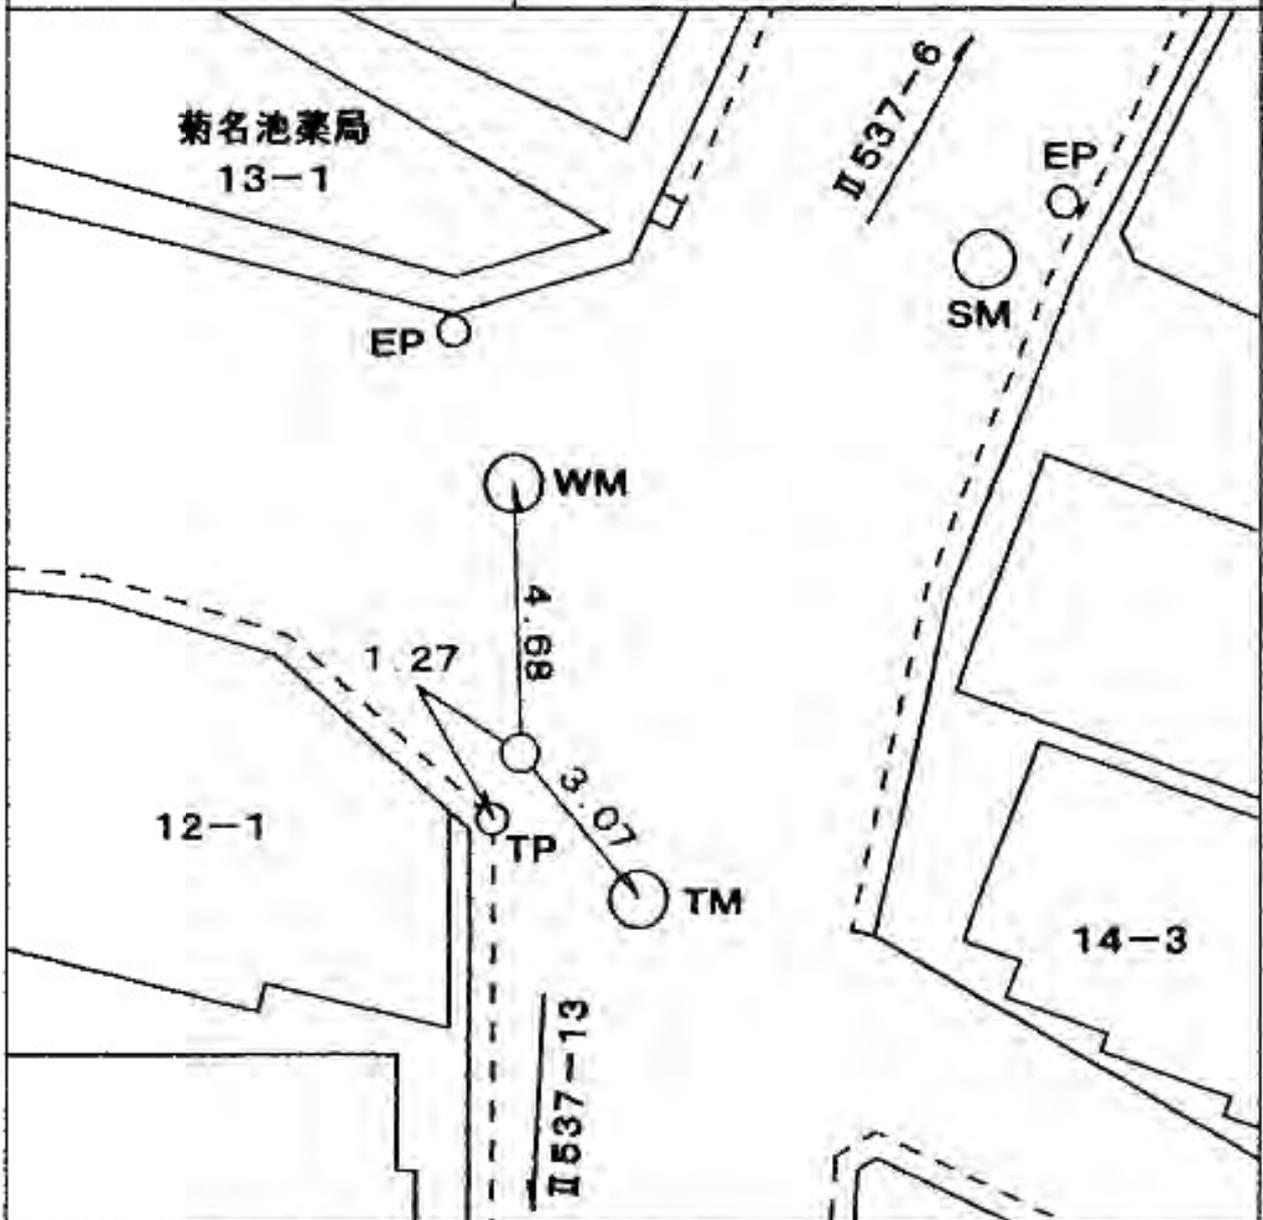

所在地

港北区菊名一丁目一〇一一番地先 ✓

標識ノ種類

金属標。鋏。木杭

点番号


13

線番号

Ⅱ537

キザミ

要 図

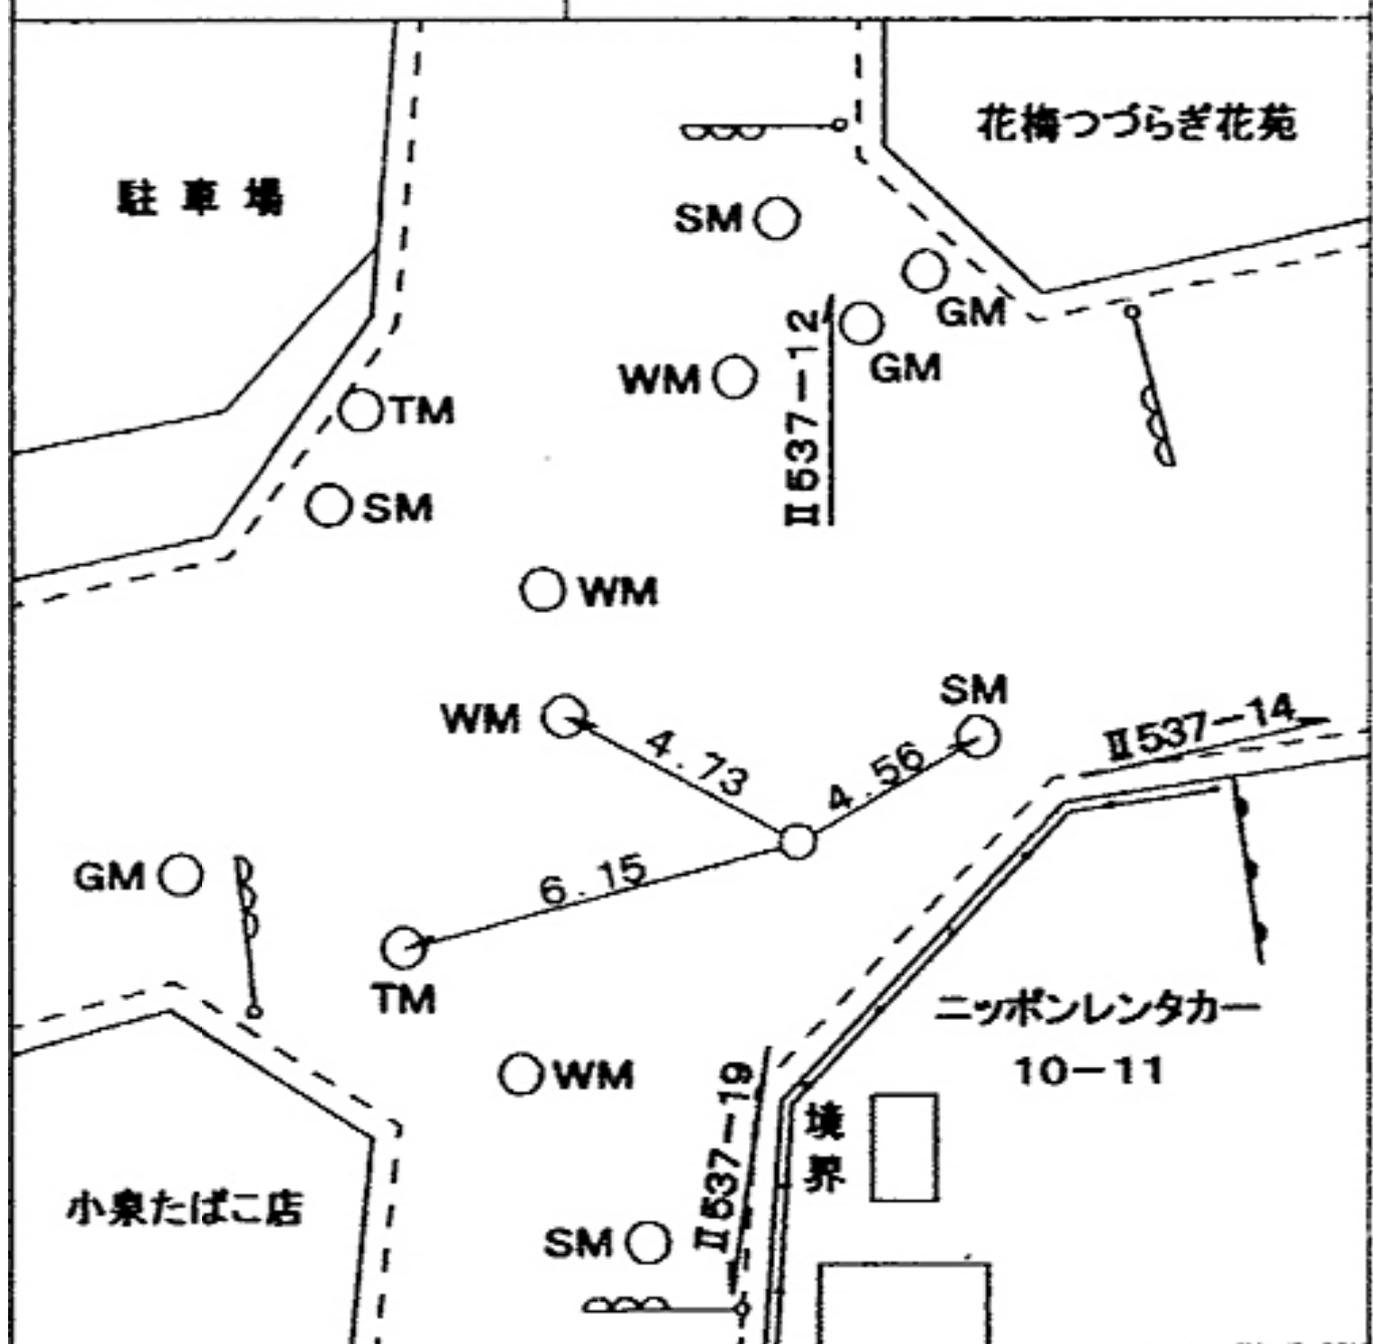

線番号	点番号	標識ノ種類	所在地
-----	-----	-------	-----


Ⅱ537 14

金属標。鋌。木杭

港北区菊名二丁目一八一五四番地先

要 図

キザミ

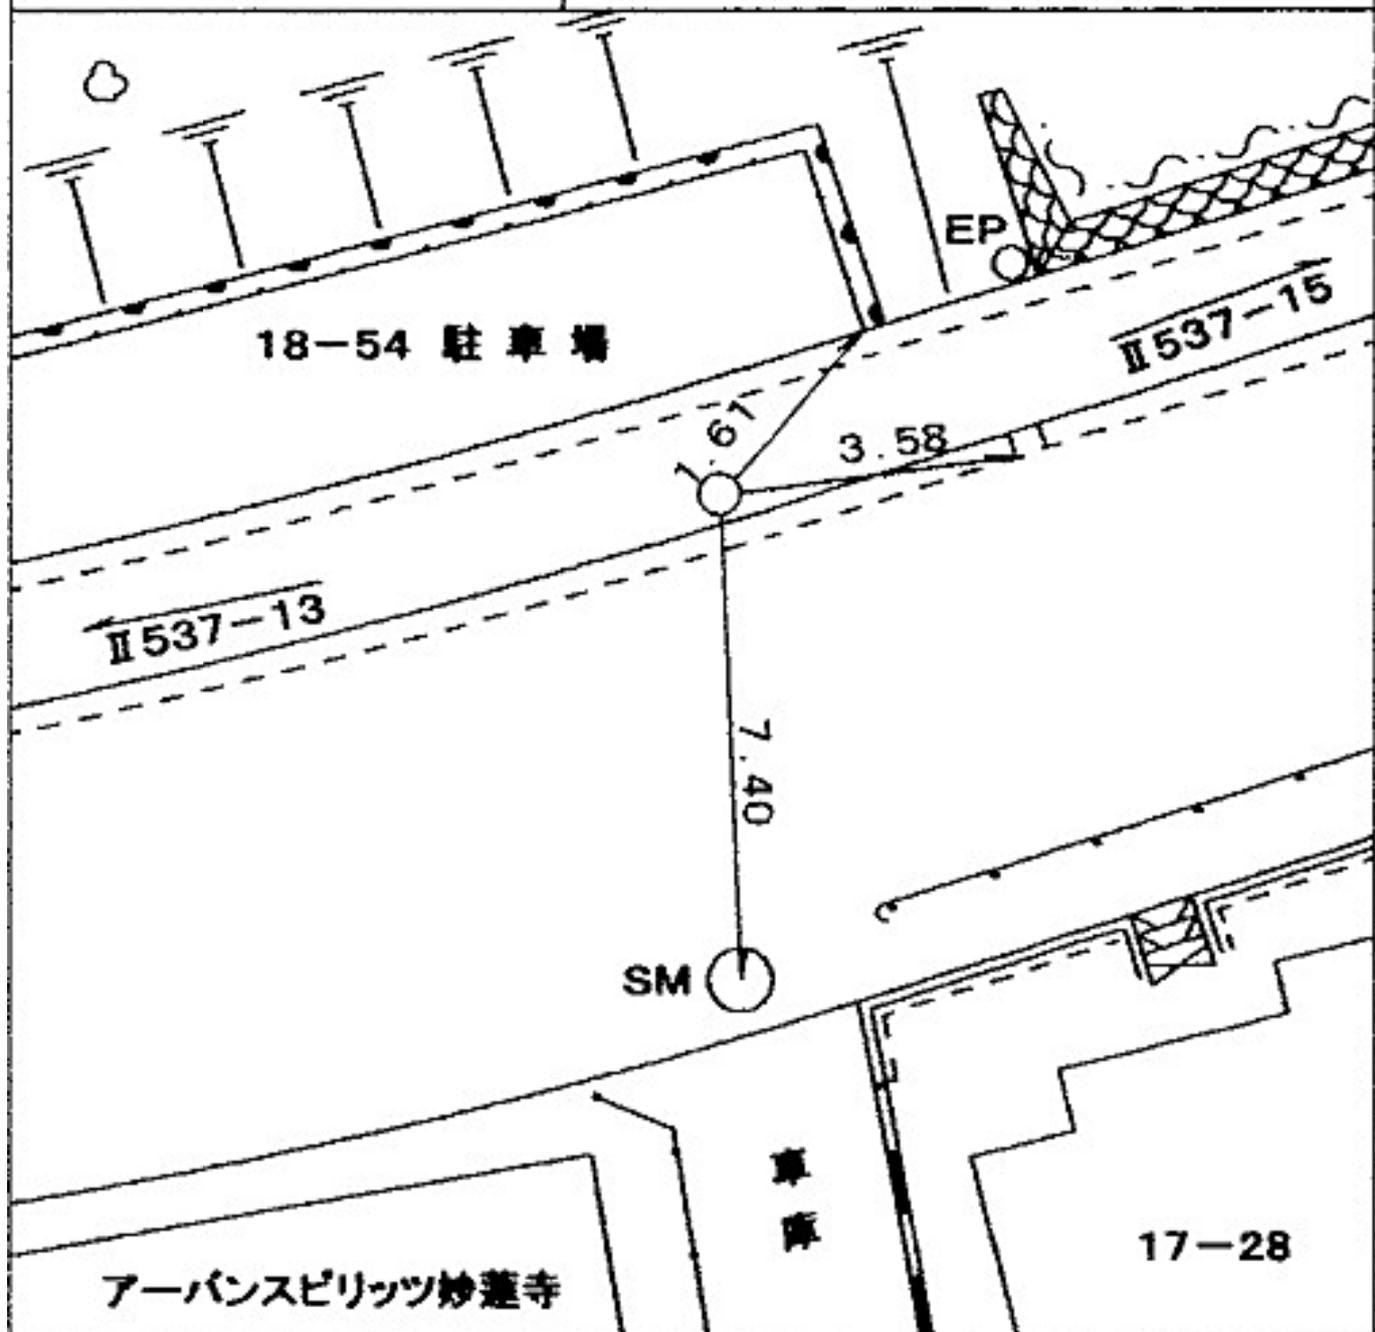

所在地

港北区菊名二丁目八番地先

標識ノ種類

金属標。鋏。木杭

点番号


16

線番号

II 537

キザミ

要 図

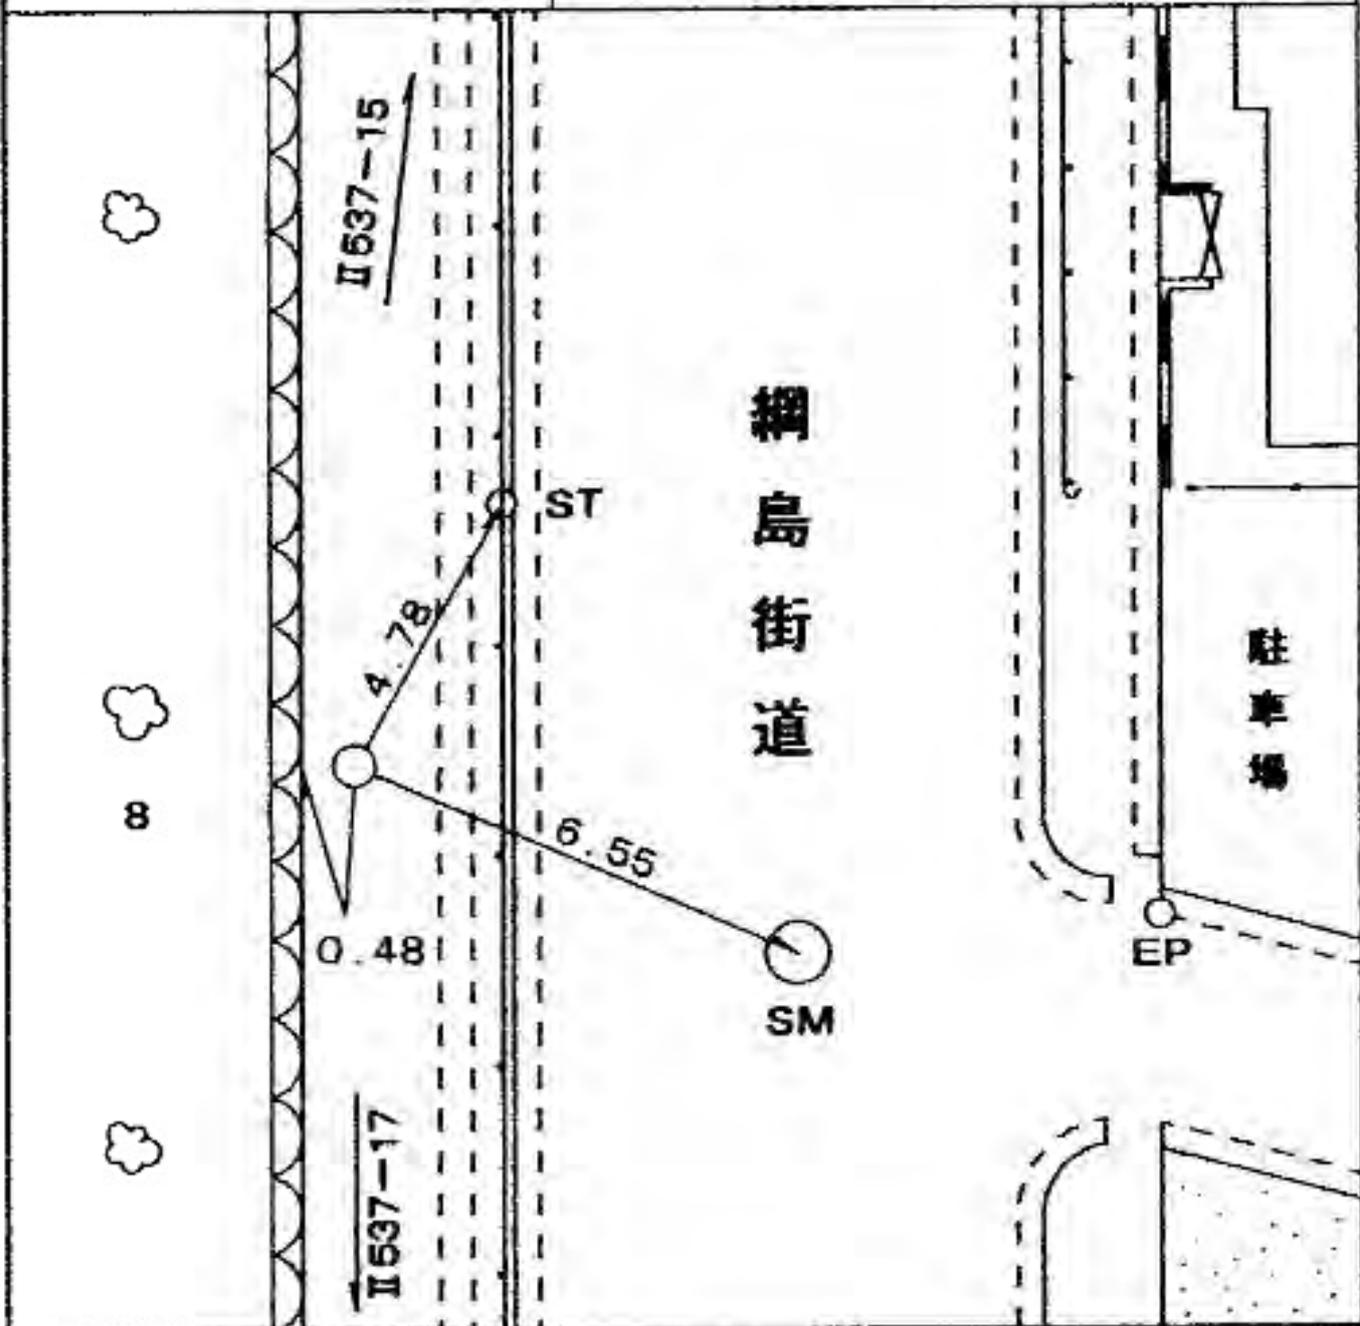

所在地

港北区菊名二丁目五番地先 ✓

標識ノ種類

金属標。鋌。木杭

キザミ


点番号

17

線番号

II 537

要 図

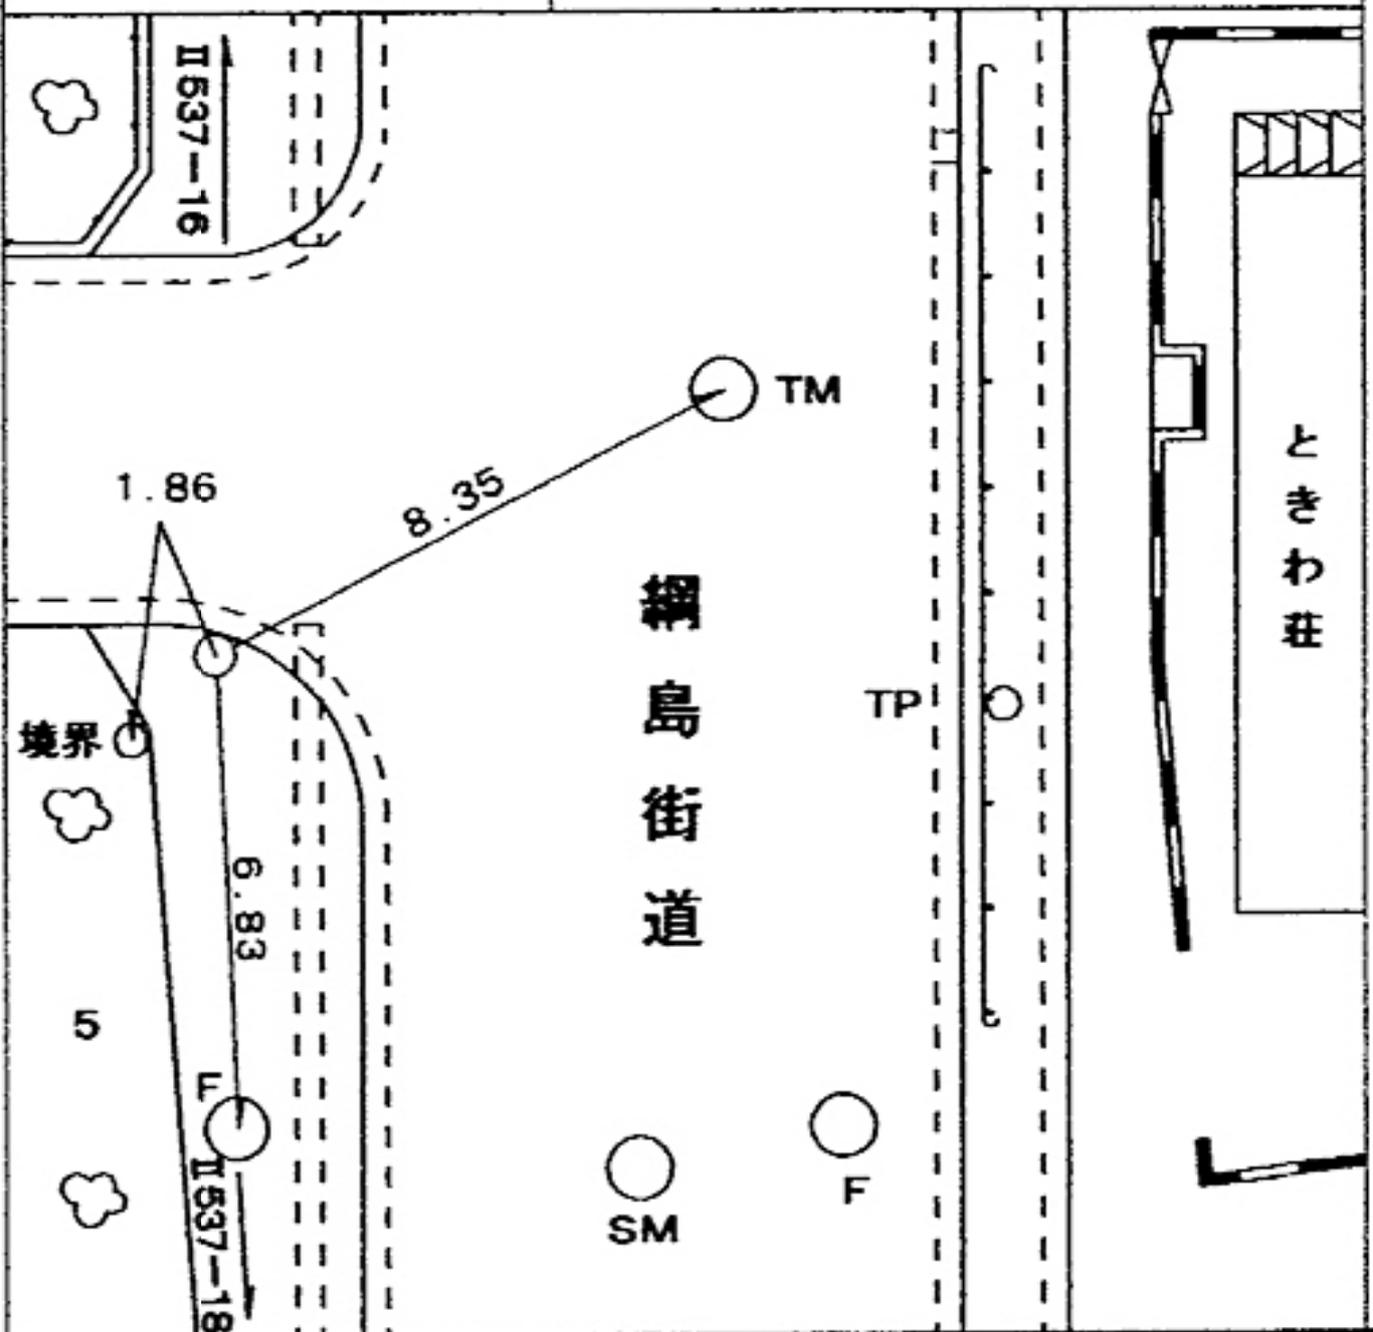

所在地

港北区仲手原一丁目一四番地先 ✓

標識ノ種類

金属標。鋏。木杭

キザミ

線番号


Ⅱ537

点番号

18

要

図

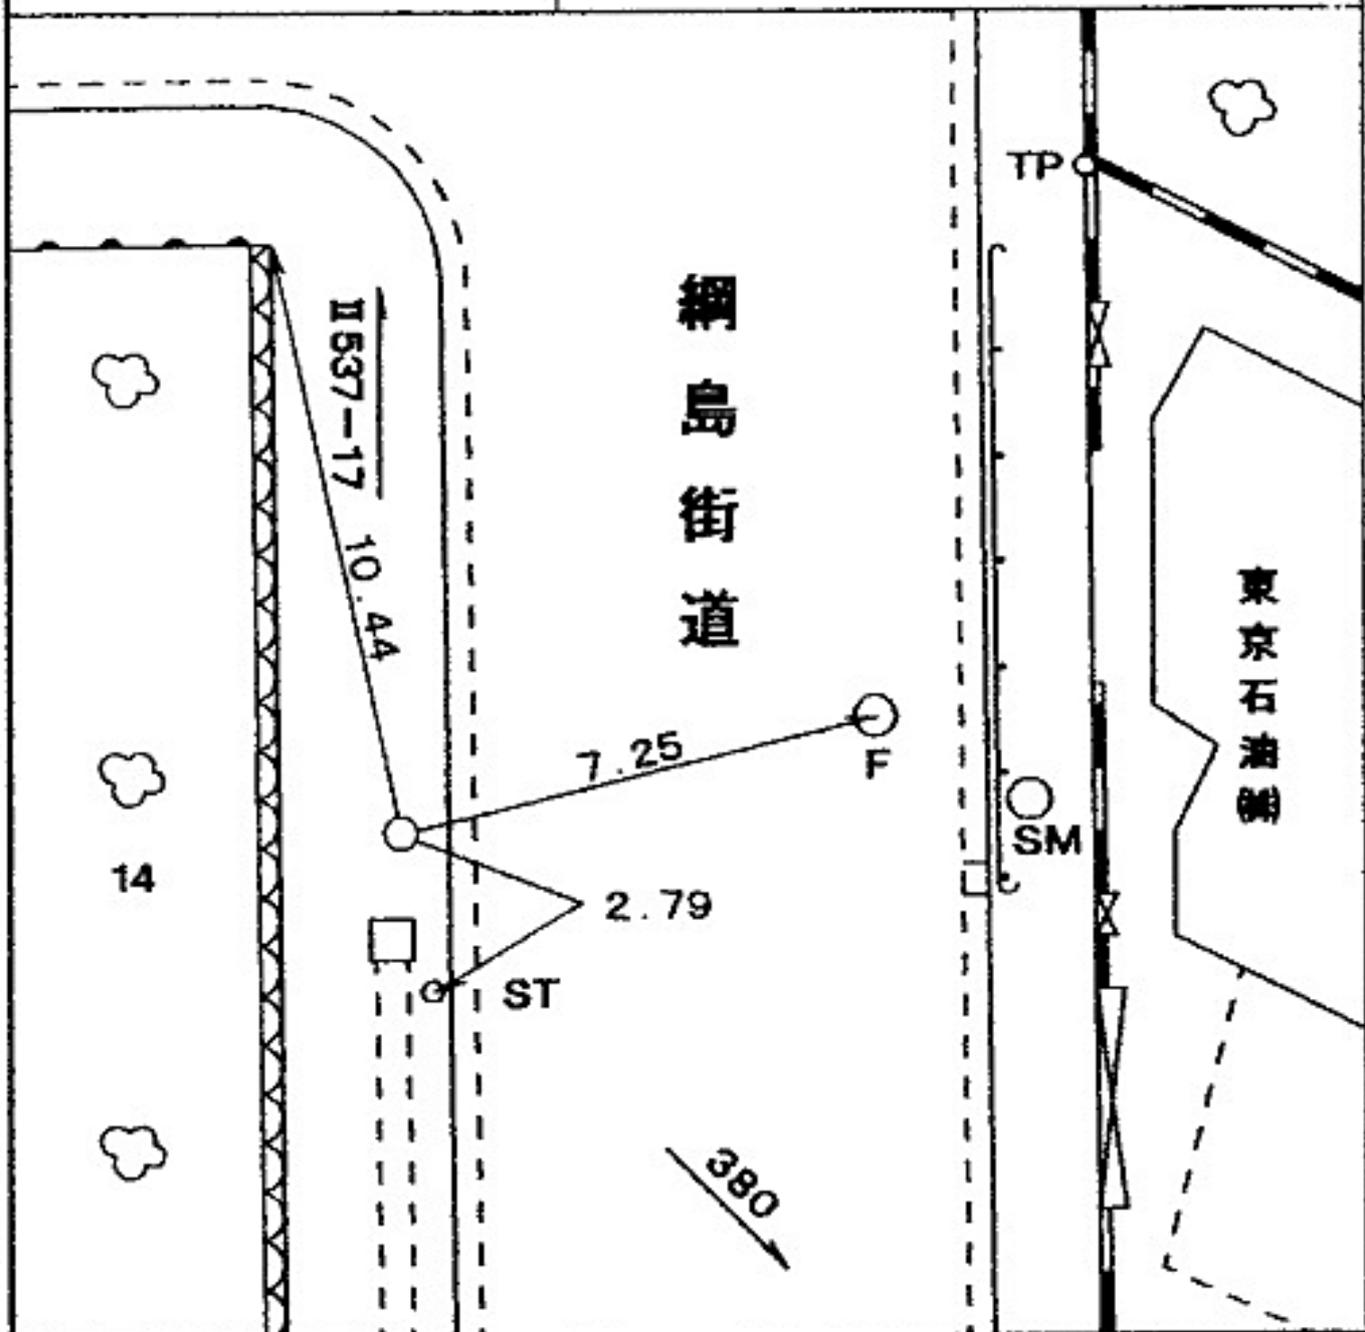

所在地

港北区菊名一丁目一一番地先✓

標識ノ種類

金属標。鋏。木杭

キザミ

点番号

19


線番号

II 537

要

図

OKストアー

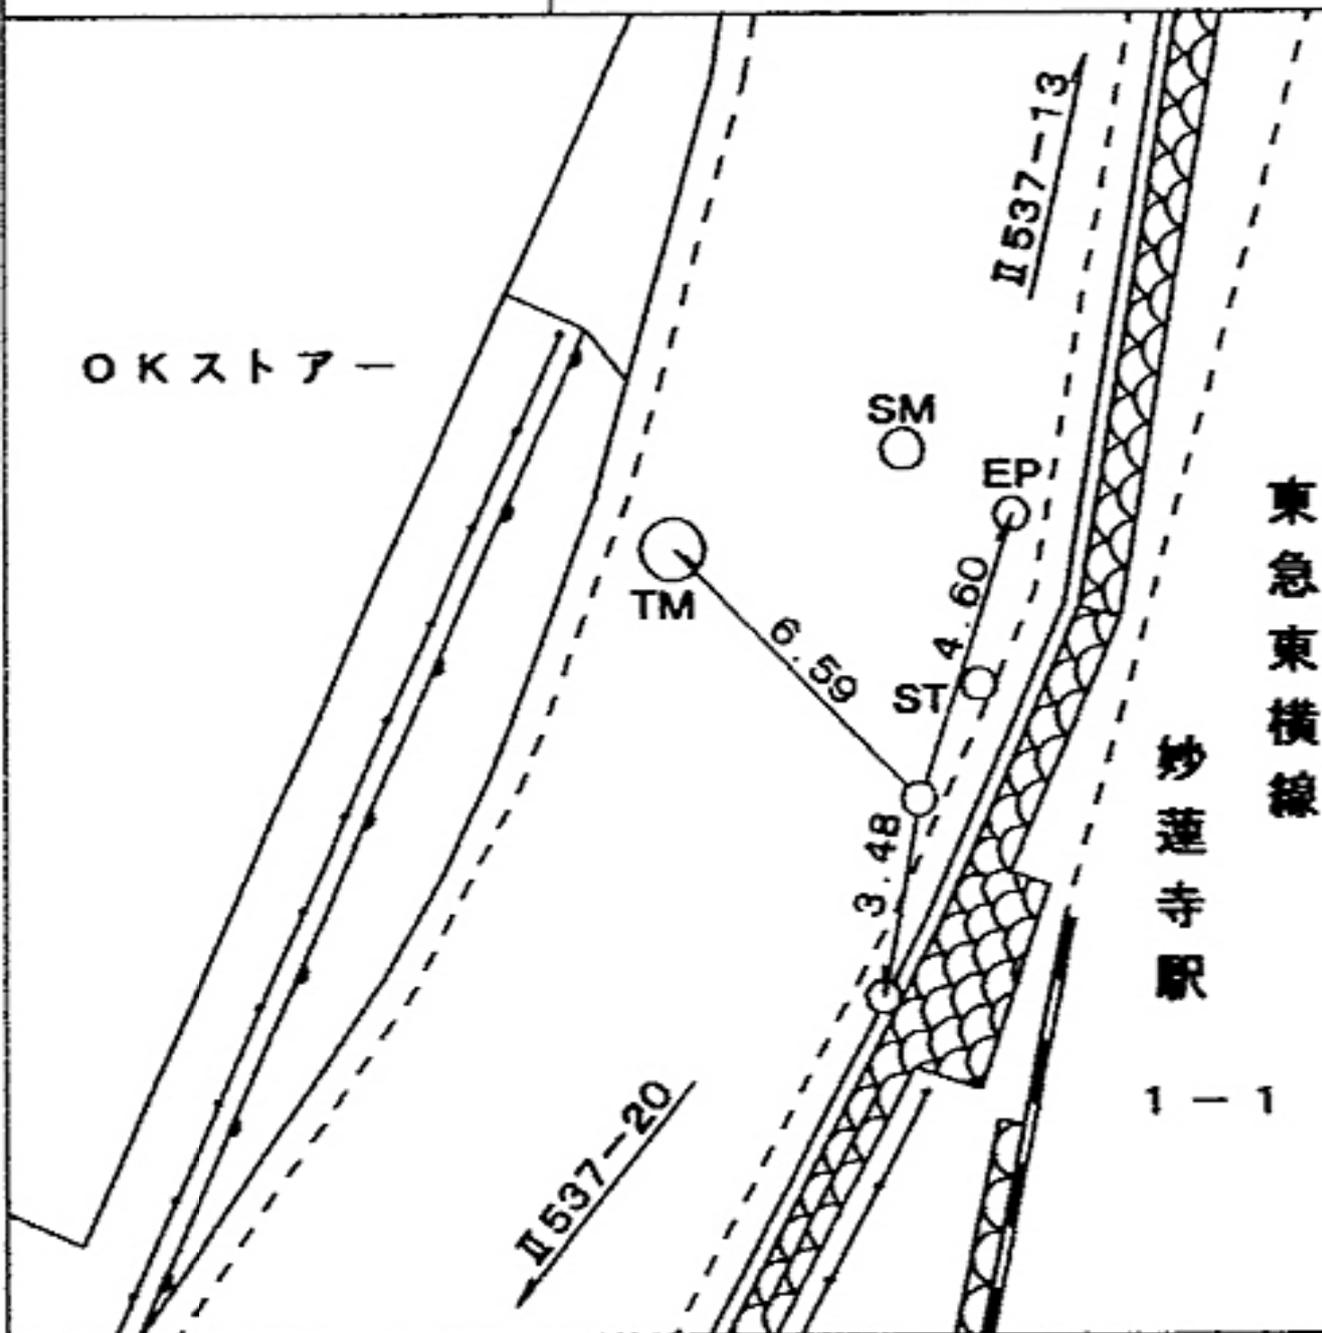

所在地

港北区菊名一丁目七―一二三番地先

標識ノ種類

金属標。鋏。木杭

キザミ

線番号

II 537

点番号

20

要

図

あさひ銀行
妙蓮寺支店
7-23

OTP
OEP

TM

00.9

8.42

EP

STO

6.71

SM

II 537-21

II 537-19

廣壽司

伊東精肉店

駐車場

所在地

港北区菊名一丁目二―三番地先 ✓

標識ノ種類

金属標。鋏。木杭

キザミ

点番号

21

線番号

Ⅱ537

要

図

コーヒー
レストラン
るる
3-1

オレンジ弁当
2-3

Rabbit
house

45-17
ヒルズ妙蓮寺

○
TM

○
F

○
WM

○
SM

4.75

2.84

1.33

Ⅱ537-20

Ⅱ537-22

所在地

港北区仲手原二丁目四三一四五番地先 ✓

標識ノ種類

金属標。鋌。木杭

キザミ

線番号

Ⅱ537

点番号

22

要 図

43-45

Ⅱ537-21

SM

SM

ST

4.74


6.69

5.62

TM

ホームセンター
オカモト


Ⅱ537-23

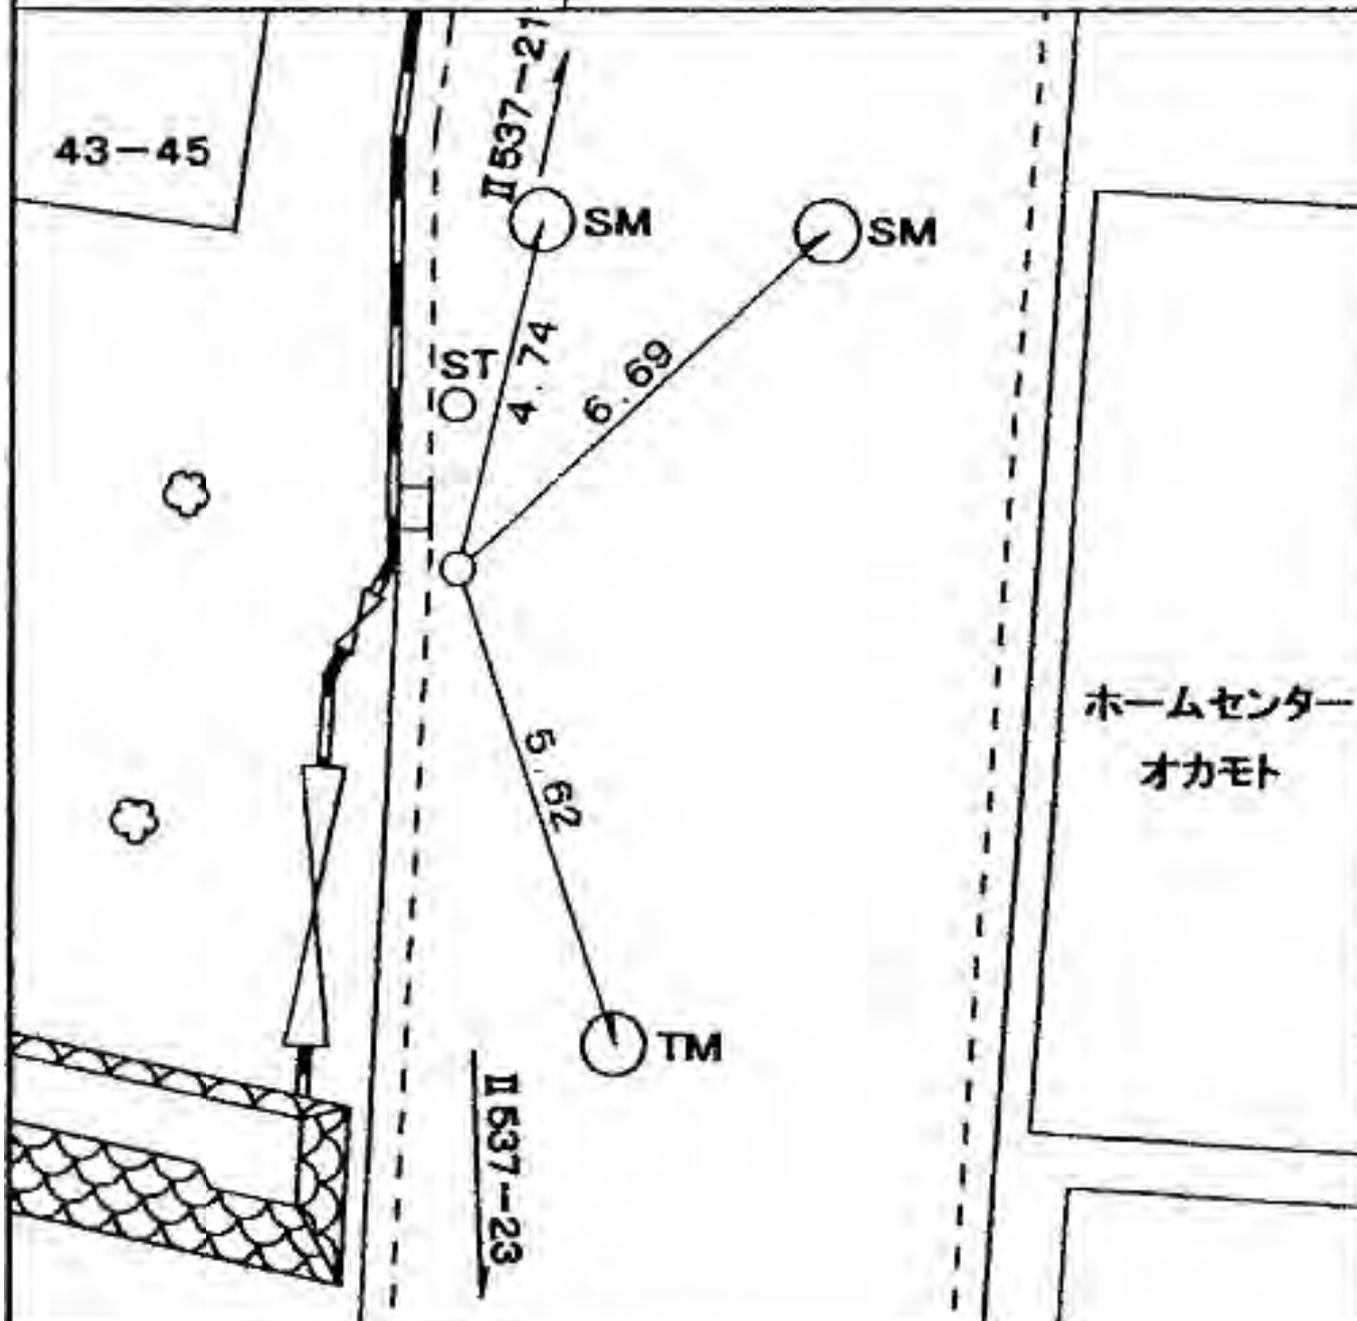

線 番 号	点 番 号	標 識 ノ 種 類	所 在 地
-------------	-------------	-----------	-------

II 537	24	金属標 ◦ 鋏 ◦ 木杭	港北区仲手原二丁目五〇九番地先
--------	----	--	-----------------

要 図	キザミ	
-----	-----	--

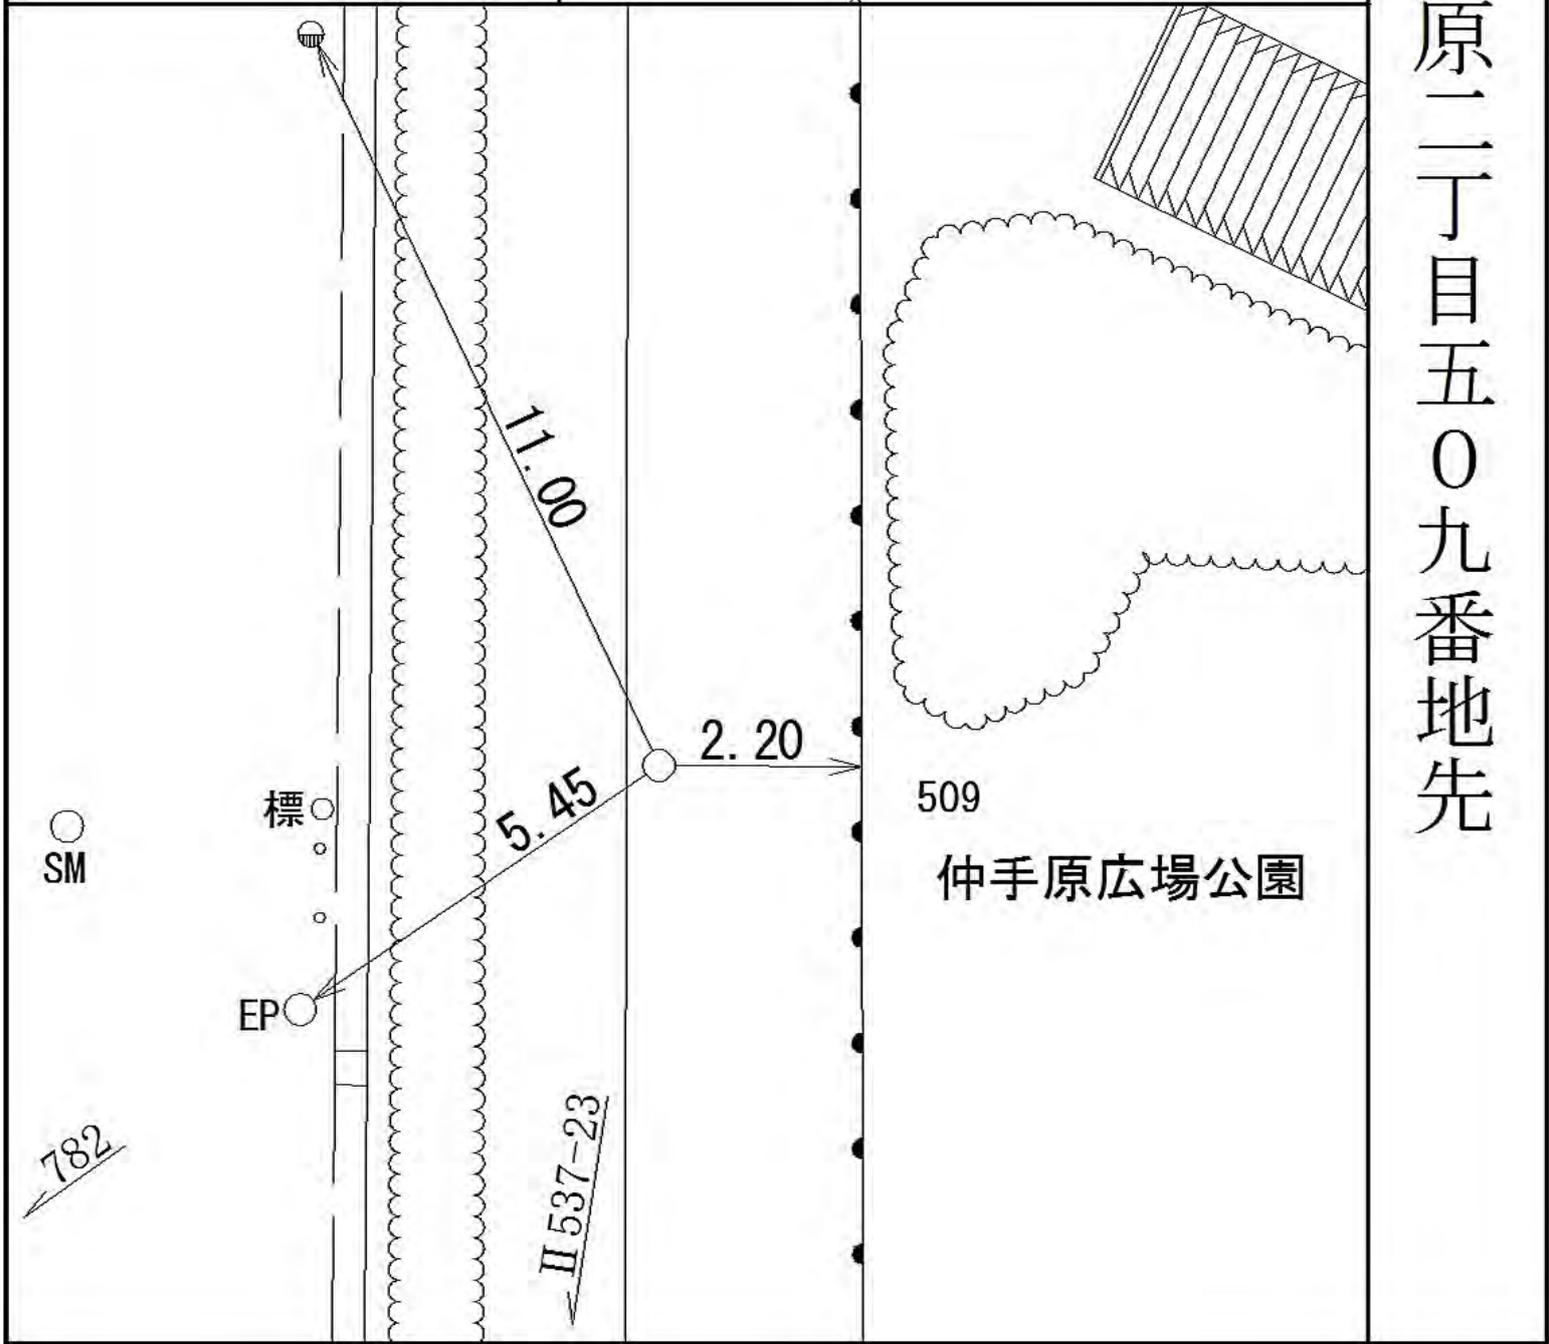

所在地

鶴見区元宮二丁目五―一 番地先 ✓

標識ノ種類

金属標。鋏。木杭

キザミ

線番号

II 538

点番号

1

要

図

エクセルダイア
鶴見ウイング

駐車場

633

EP

SM

EPG

8.80


8.70

TP

4.76

II 538-2

5-1

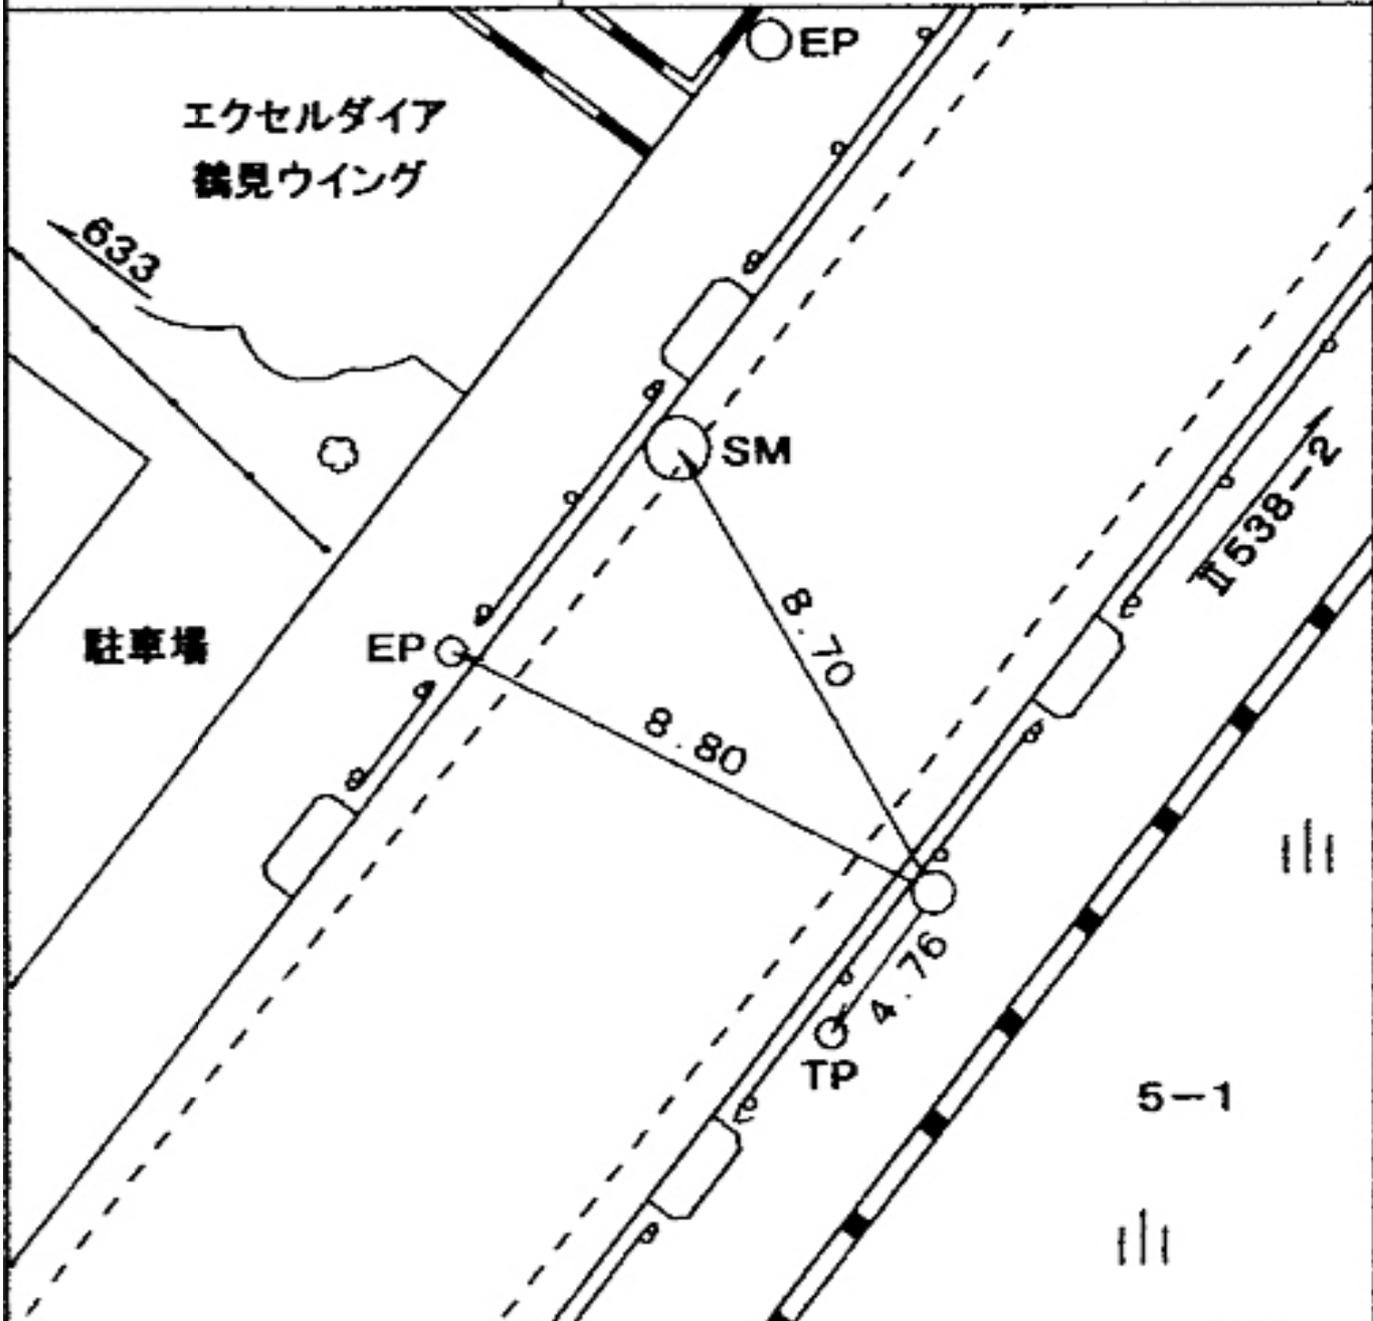

線 番 号	点 番 号	標 識 ノ 種 類	所 在 地
-------------	-------------	-----------	-------


Ⅱ 538 3

金属標。鋏。木杭

鶴見区元宮二丁目三一〇番地先

要 図

キザミ

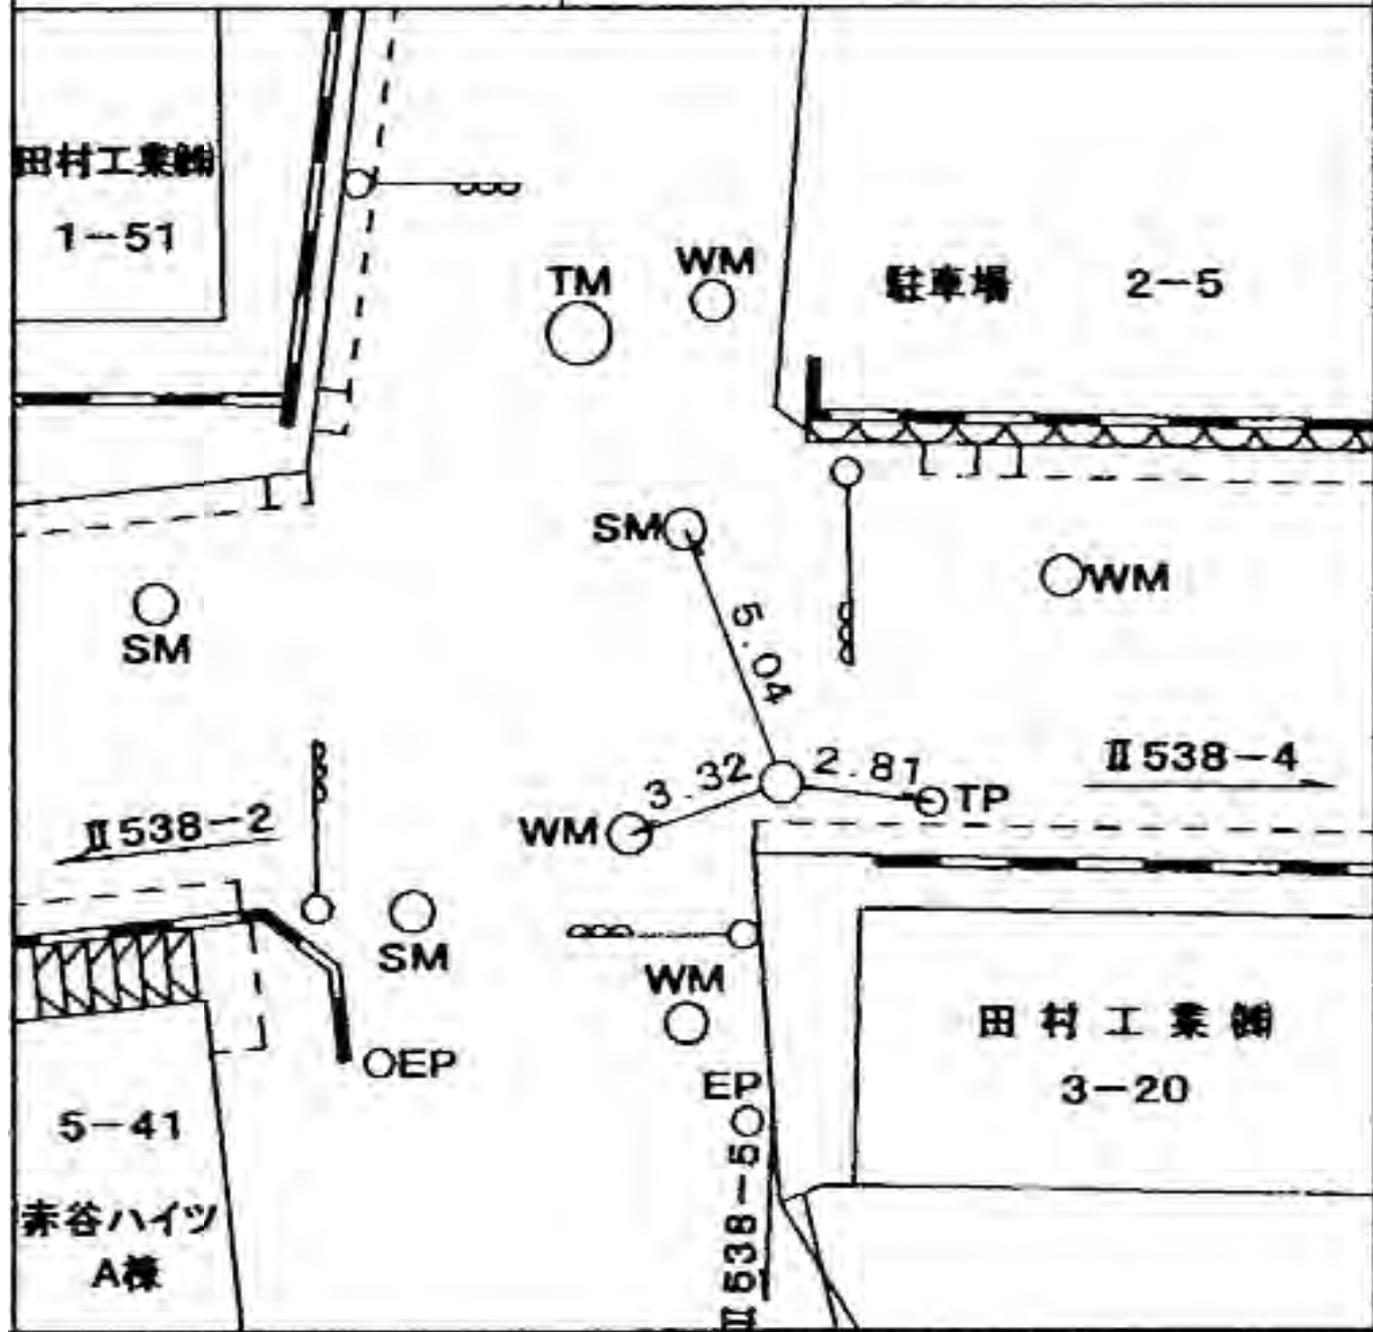

鶴見区元宮二丁目三一〇番地先 ✓

所在地

鶴見区元宮一丁目一〇一八番地先

標識ノ種類

金属標。鋳。木杭

キザミ


点番号

4

線番号

II 538

要 図

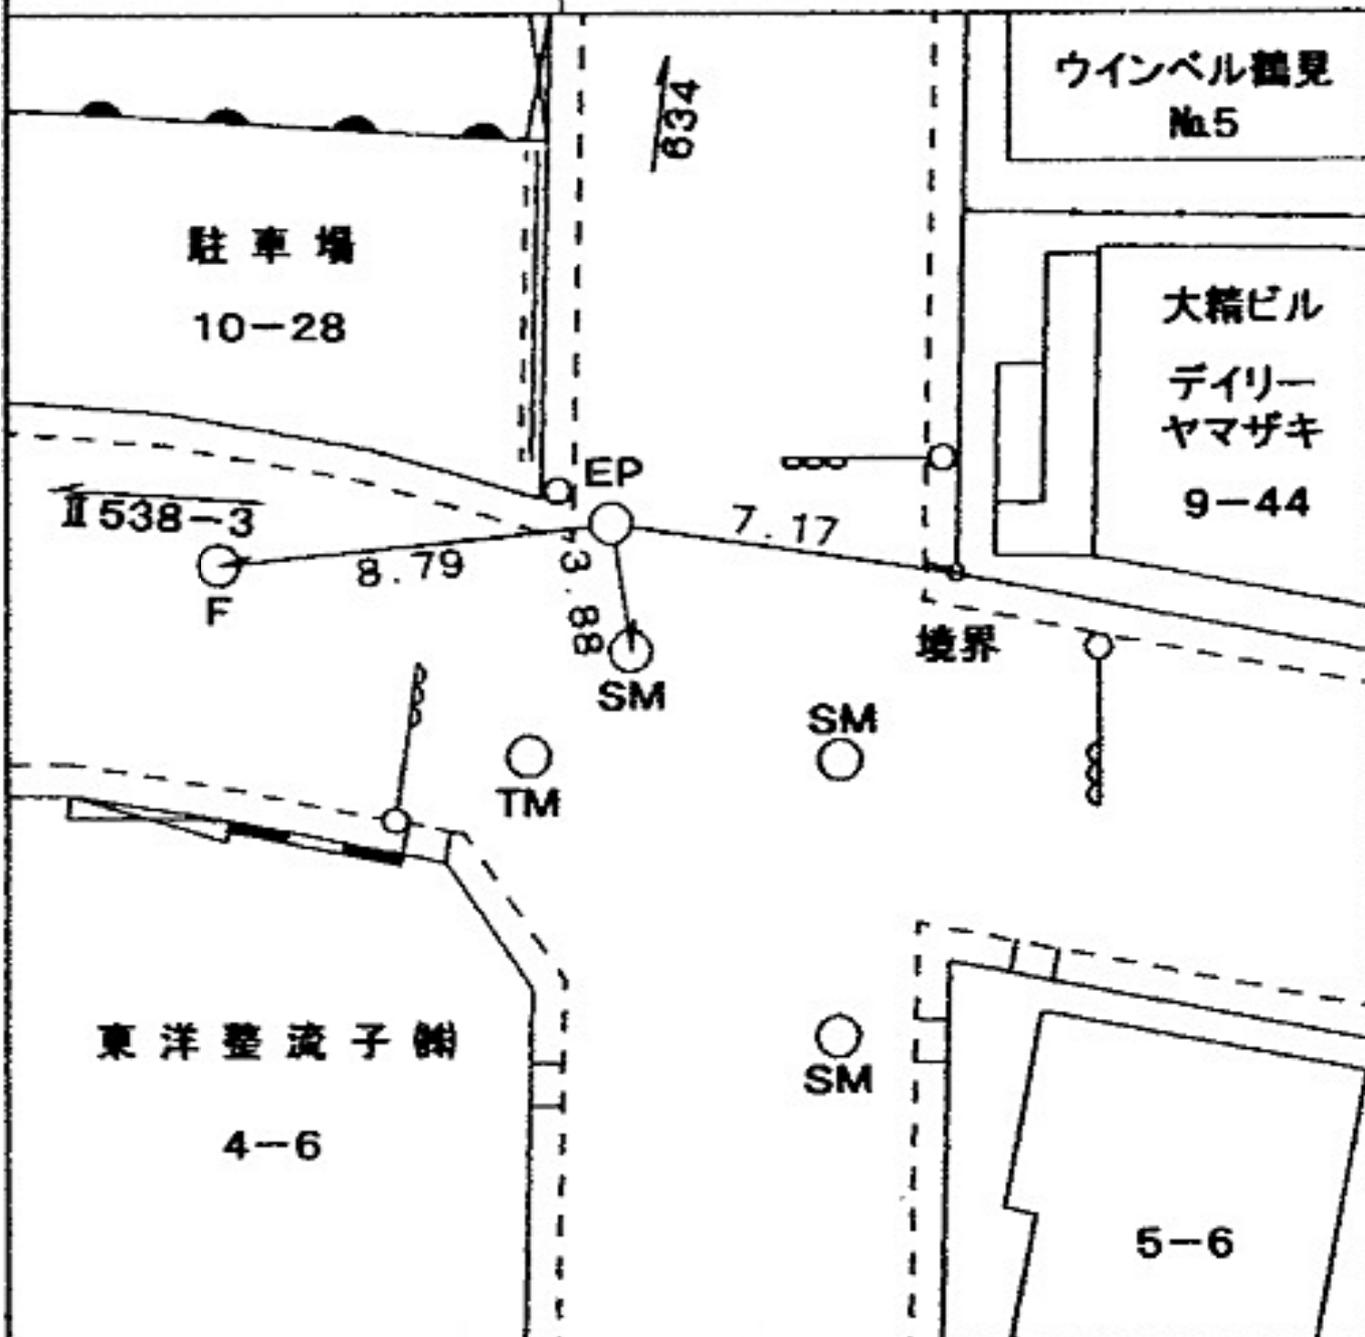

線番号	点番号	標識ノ種類	所在地
-----	-----	-------	-----

Ⅱ 5 3 9	4	<div style="border: 1px solid black; border-radius: 50%; width: 60px; height: 60px; display: flex; align-items: center; justify-content: center; margin: 0 auto;"> 金 属 標 </div> 。 鋳 。 木杭	鶴見区馬場一丁目四ノ四二番地先
---------	---	---	-----------------

要 図	キザミ
-----	-----



所在地

神奈川県西寺尾一丁目二十ノ三番地先

標識ノ種類

金属標。鋏。木杭

キザミ

点番号

5

線番号

Ⅱ539

要 図



所在地


標識ノ種類

金属標。鋌。木杭

キザミ


点番号

14

線番号

II 539

要 図

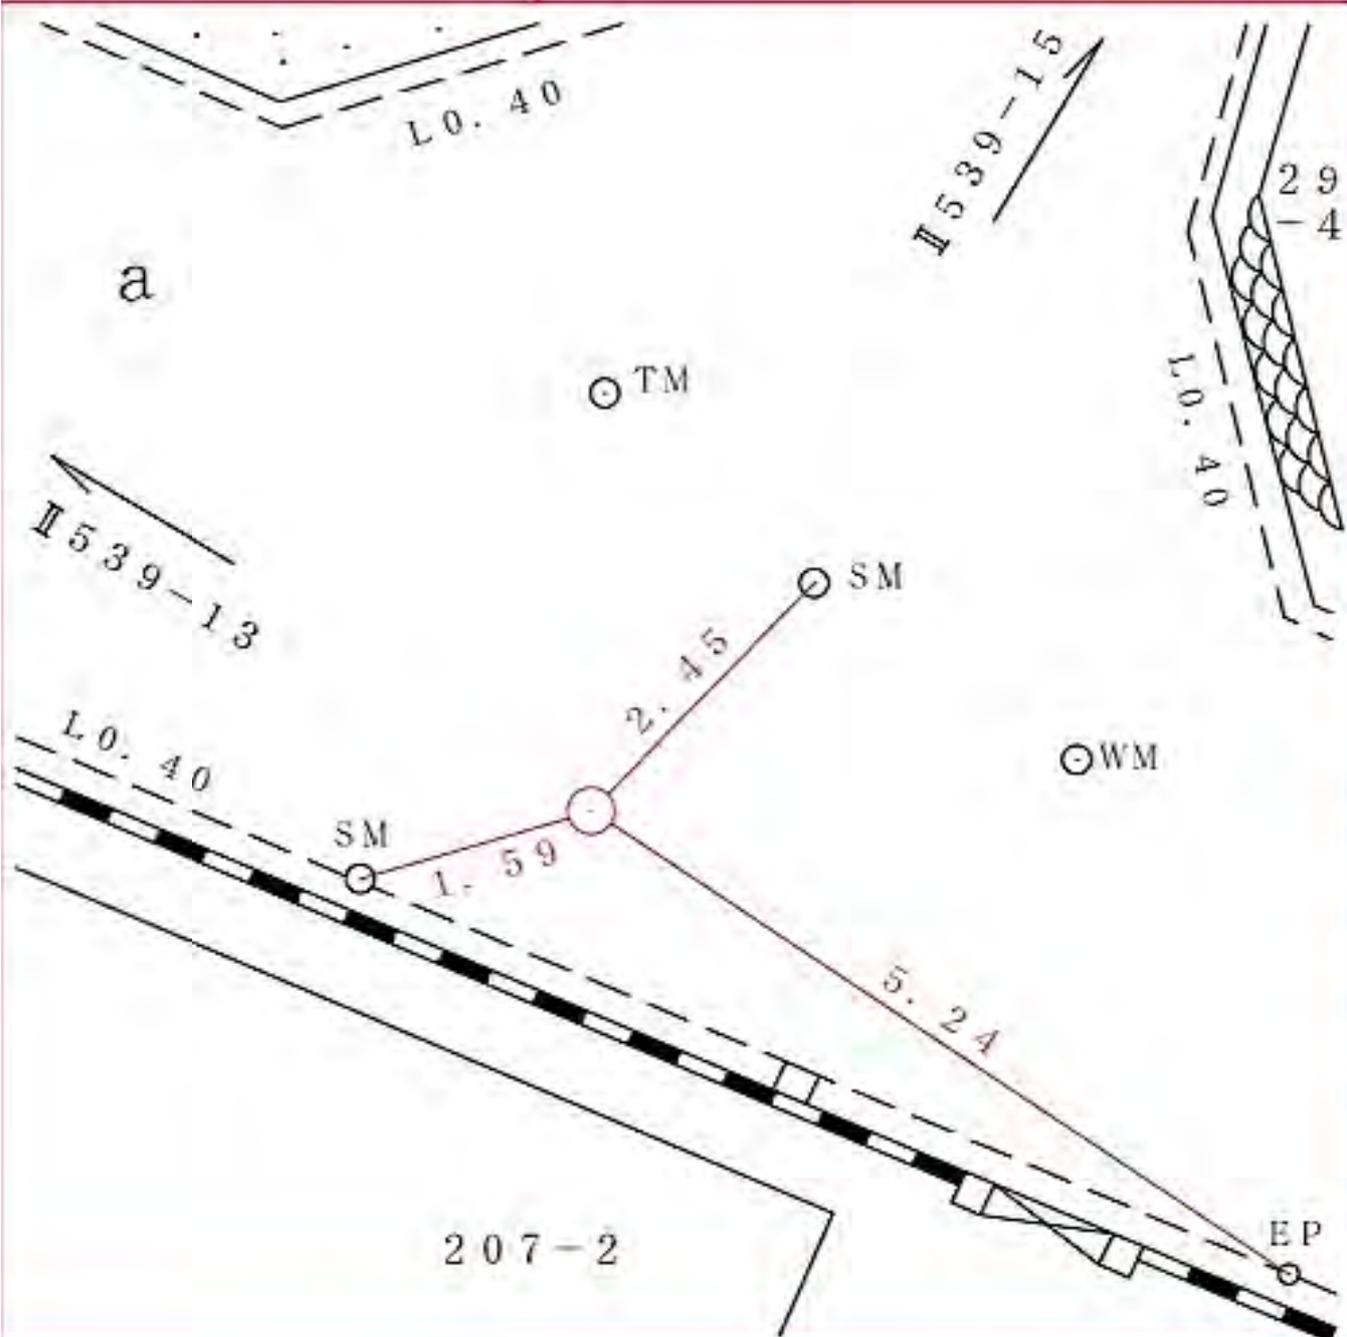

線番号	点番号	標識ノ種類	所在地
-----	-----	-------	-----


II539	15
-------	----

金属標。鋏。木杭

要 図

キザミ

神奈川県区松見町二丁目十六ノ一番地先

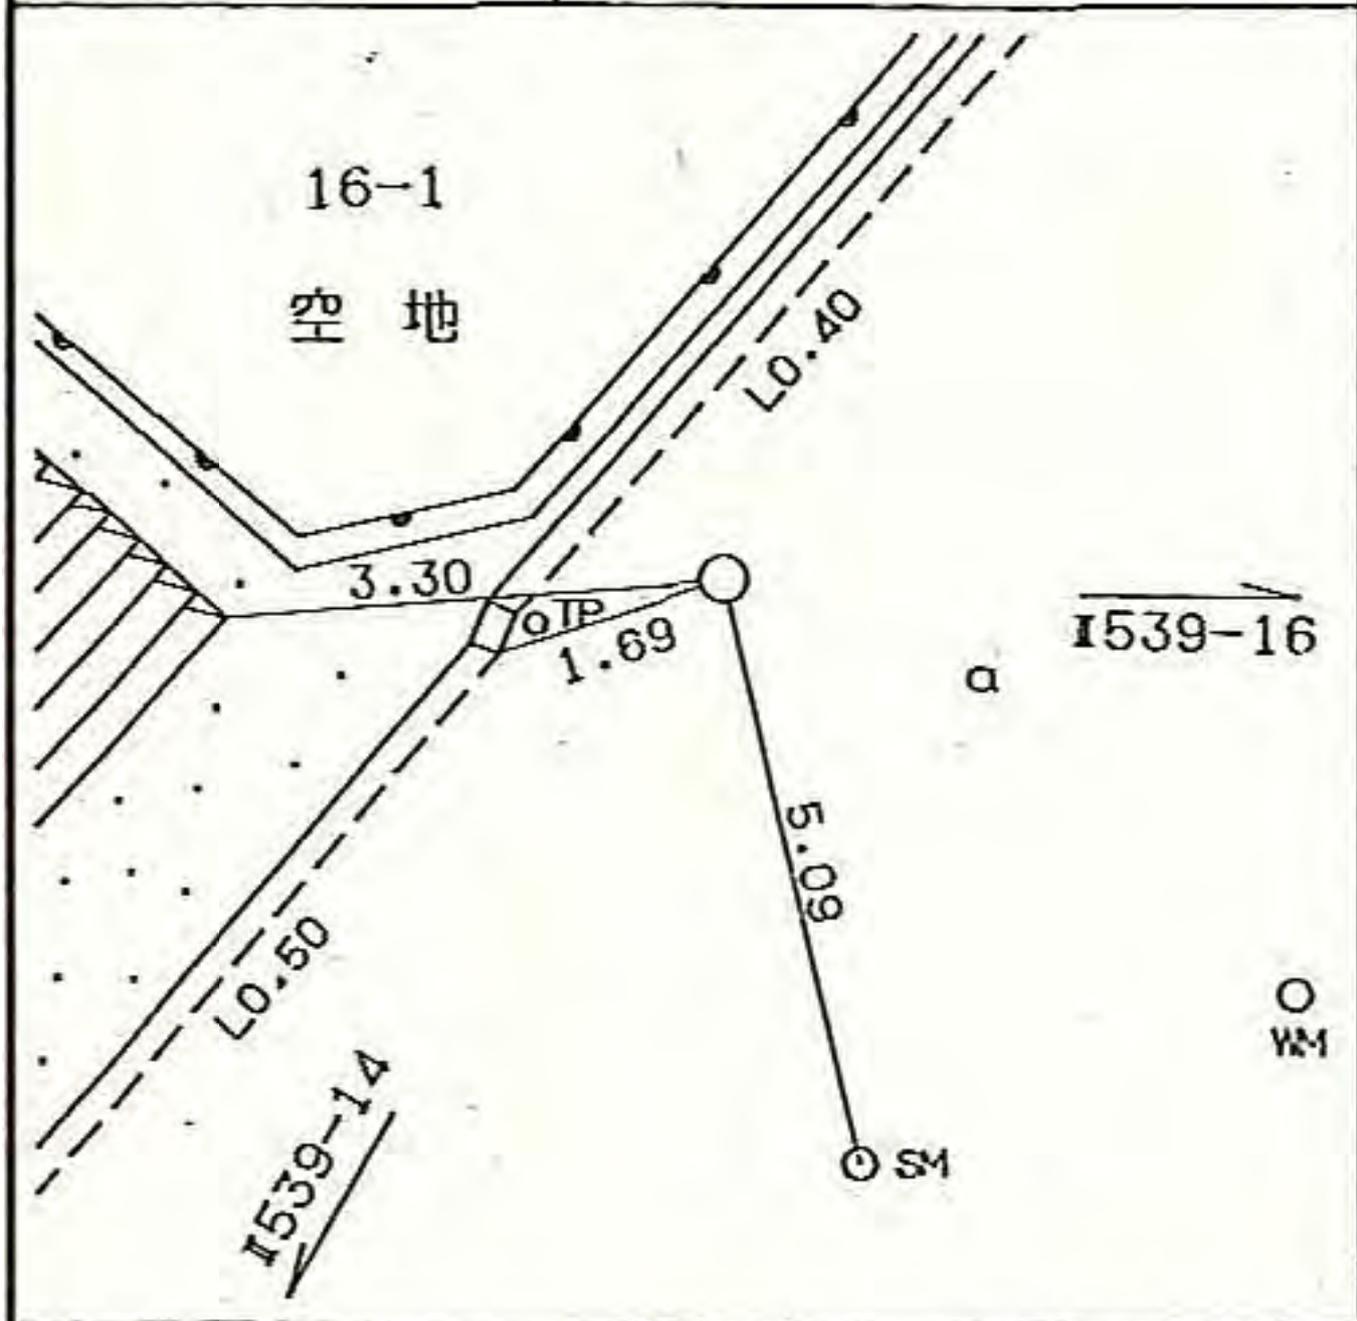

所在地

神奈川県松見町一丁目二八ノ四番地先

標識ノ種類

金属標。鋏。木杭

キザミ


点番号

16


線番号

Ⅱ539


要 図

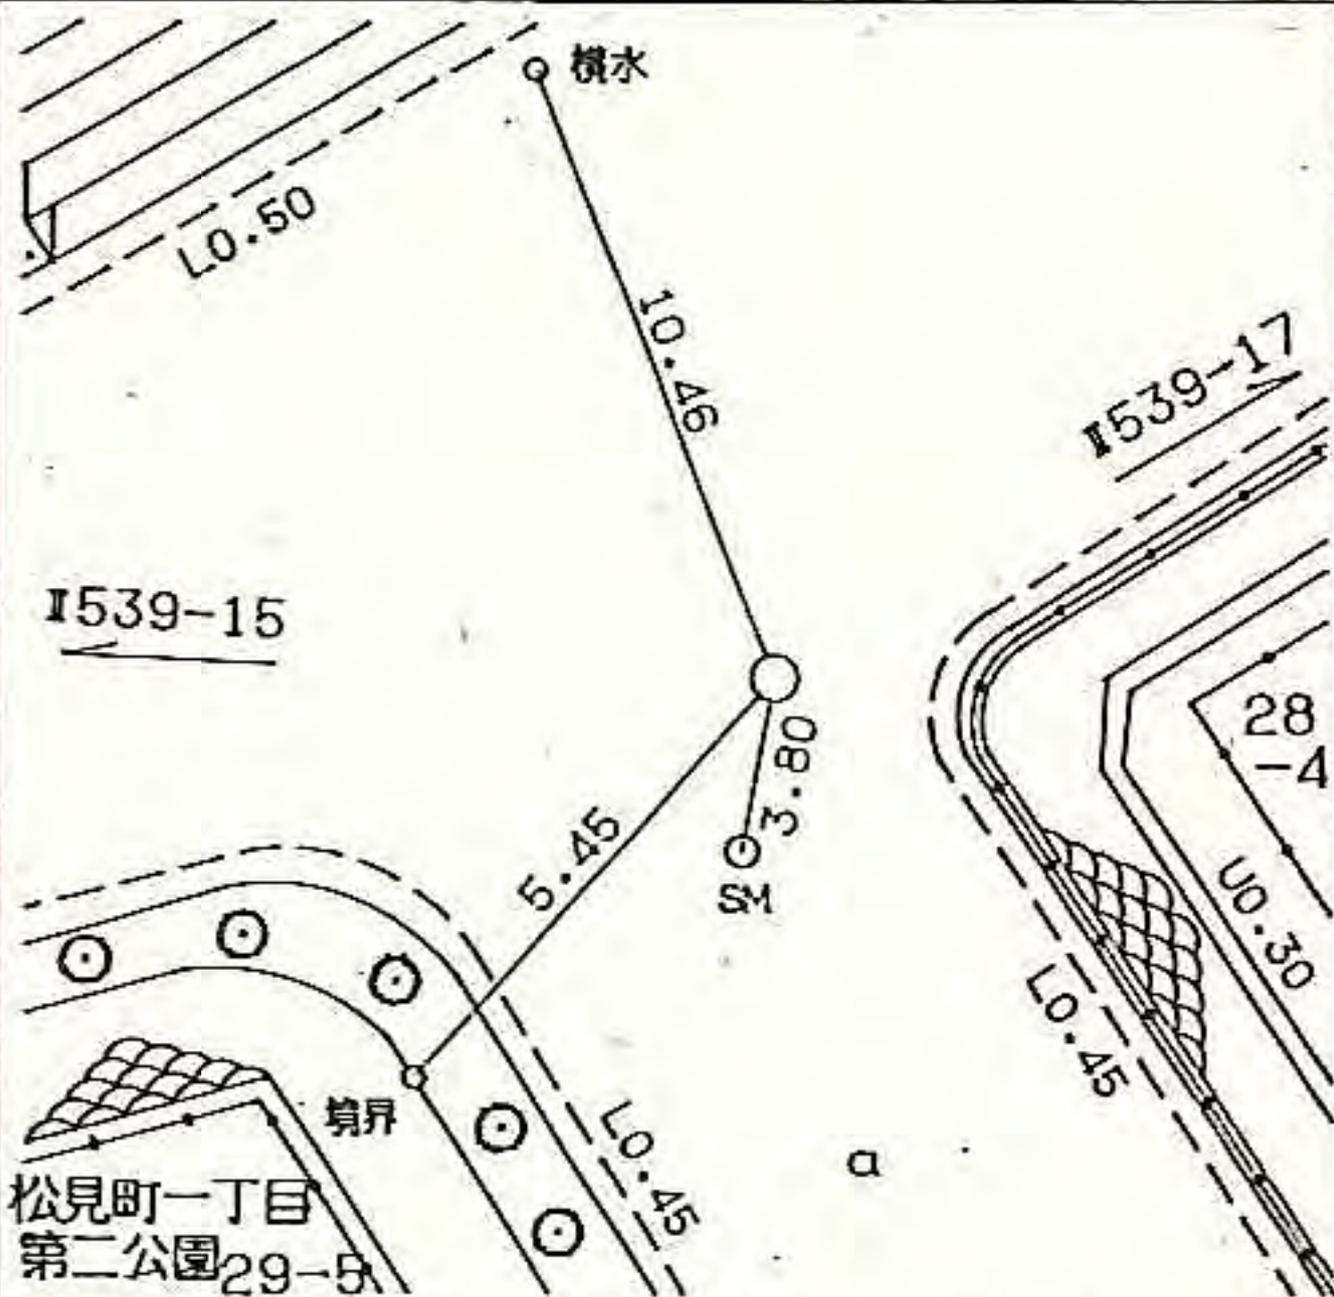

線番号	点番号	標識ノ種類	所在地
-----	-----	-------	-----

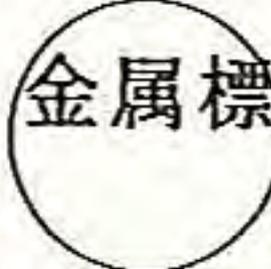Ⅱ539	17	 金属標。鋸。木杭
------	----	--

要 図	キザミ
-----	-----

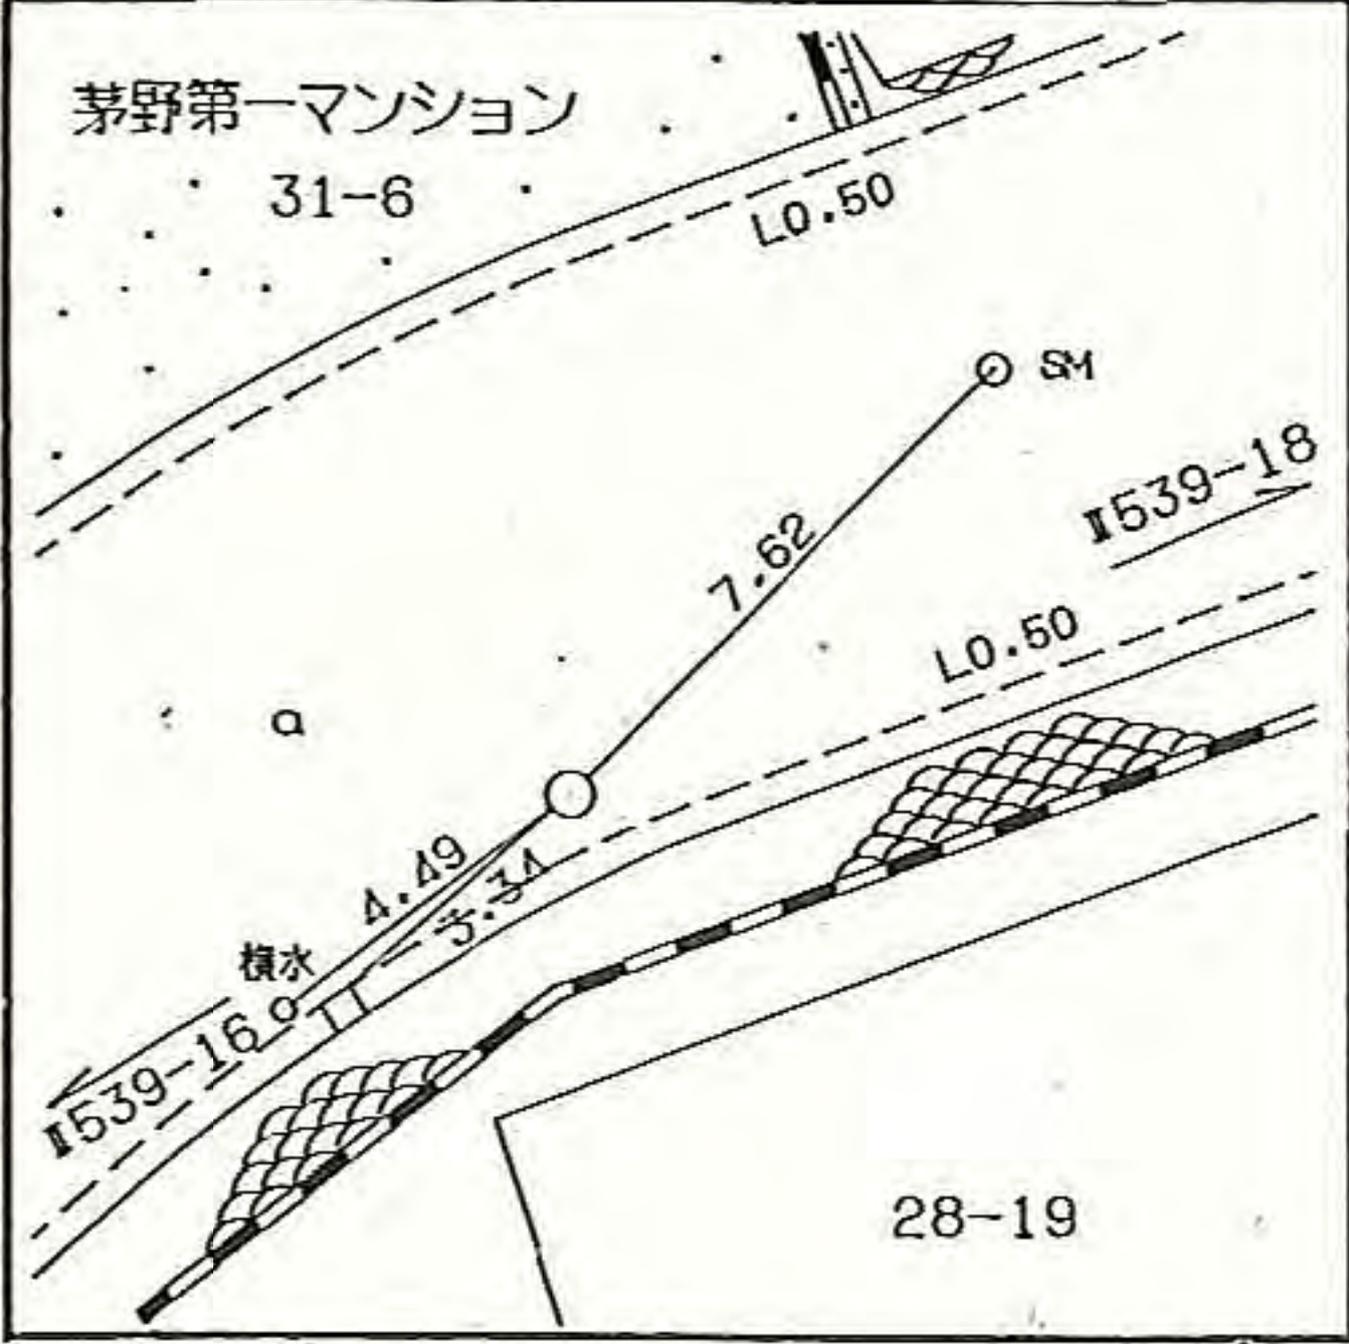

神奈川区松見町一丁目一八ノ十九番地先

所在地

神奈川県松見町一丁目四十ノ五番地先

標識ノ種類

金属標。鋏。木杭

キザミ


点番号

20

線番号

II 539

要 図

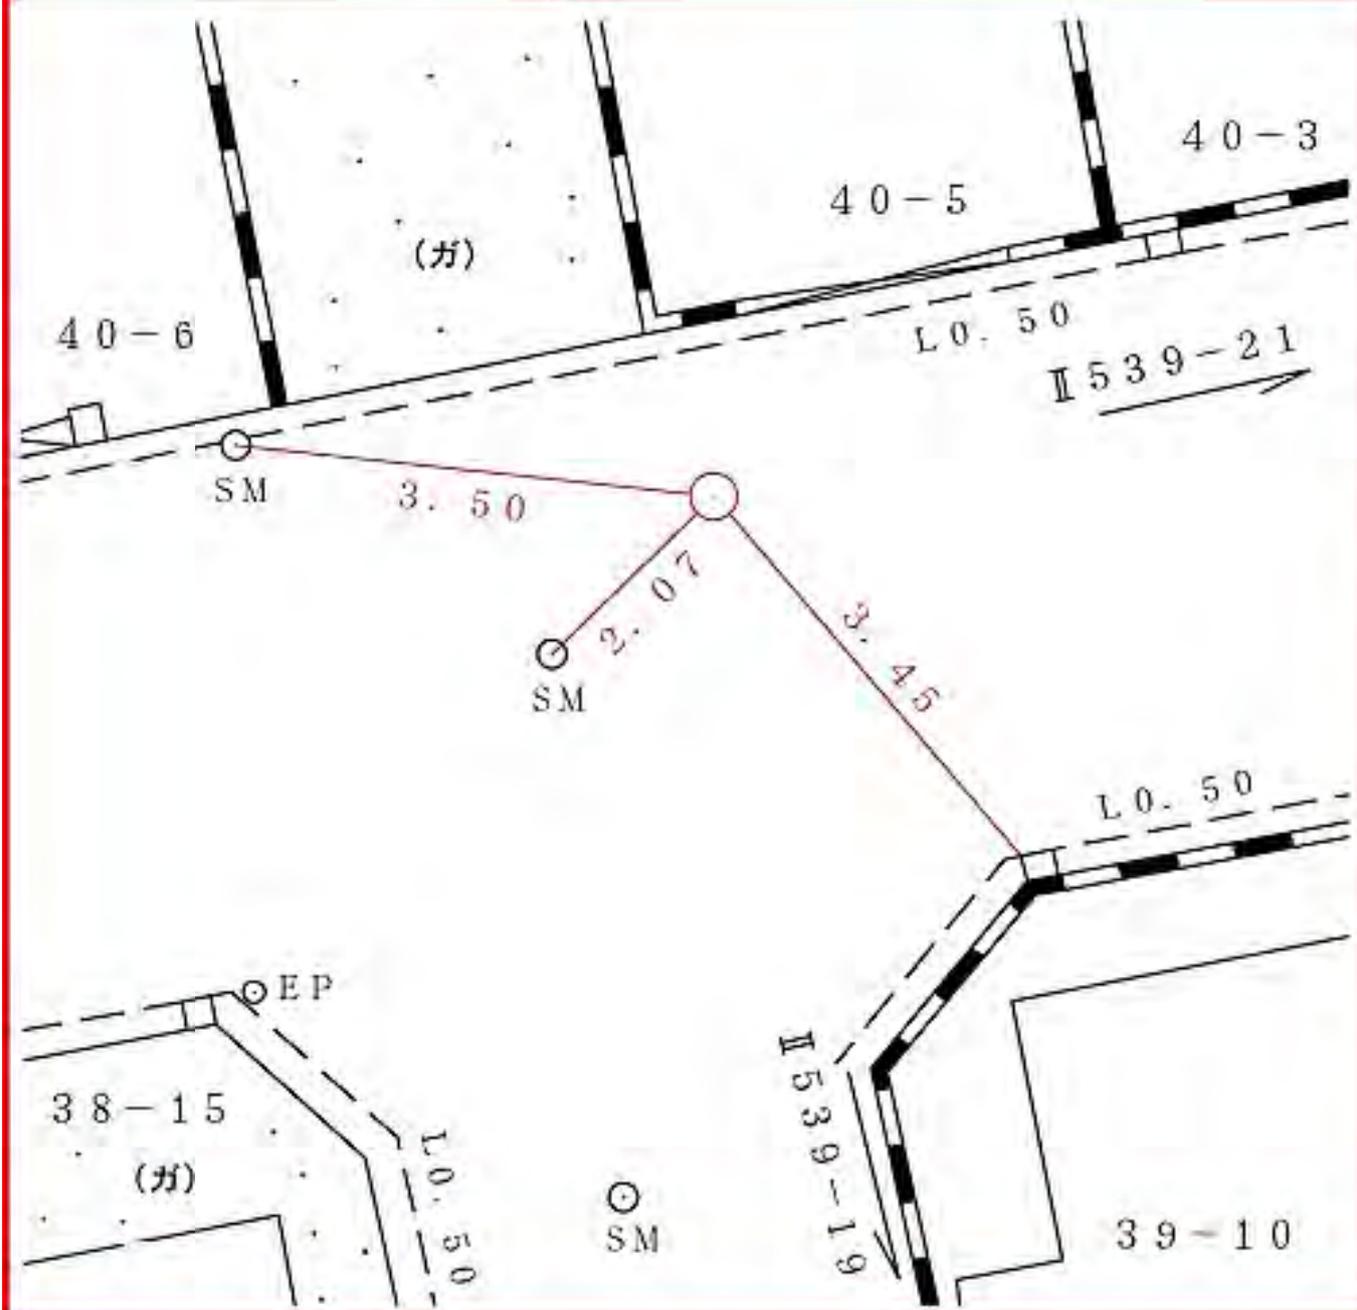

所在地

神奈川県松見町一丁目四四ノ二十番地先

標識ノ種類

金属標。鋏。木杭

キザミ

点番号

21

線番号

II 539

要 図



所在地

標識ノ種類

点番号

線番号

神奈川県松見町一丁目四三ノ二番地先

金属標。鋌。木杭


22

II 539

キザミ

図

要

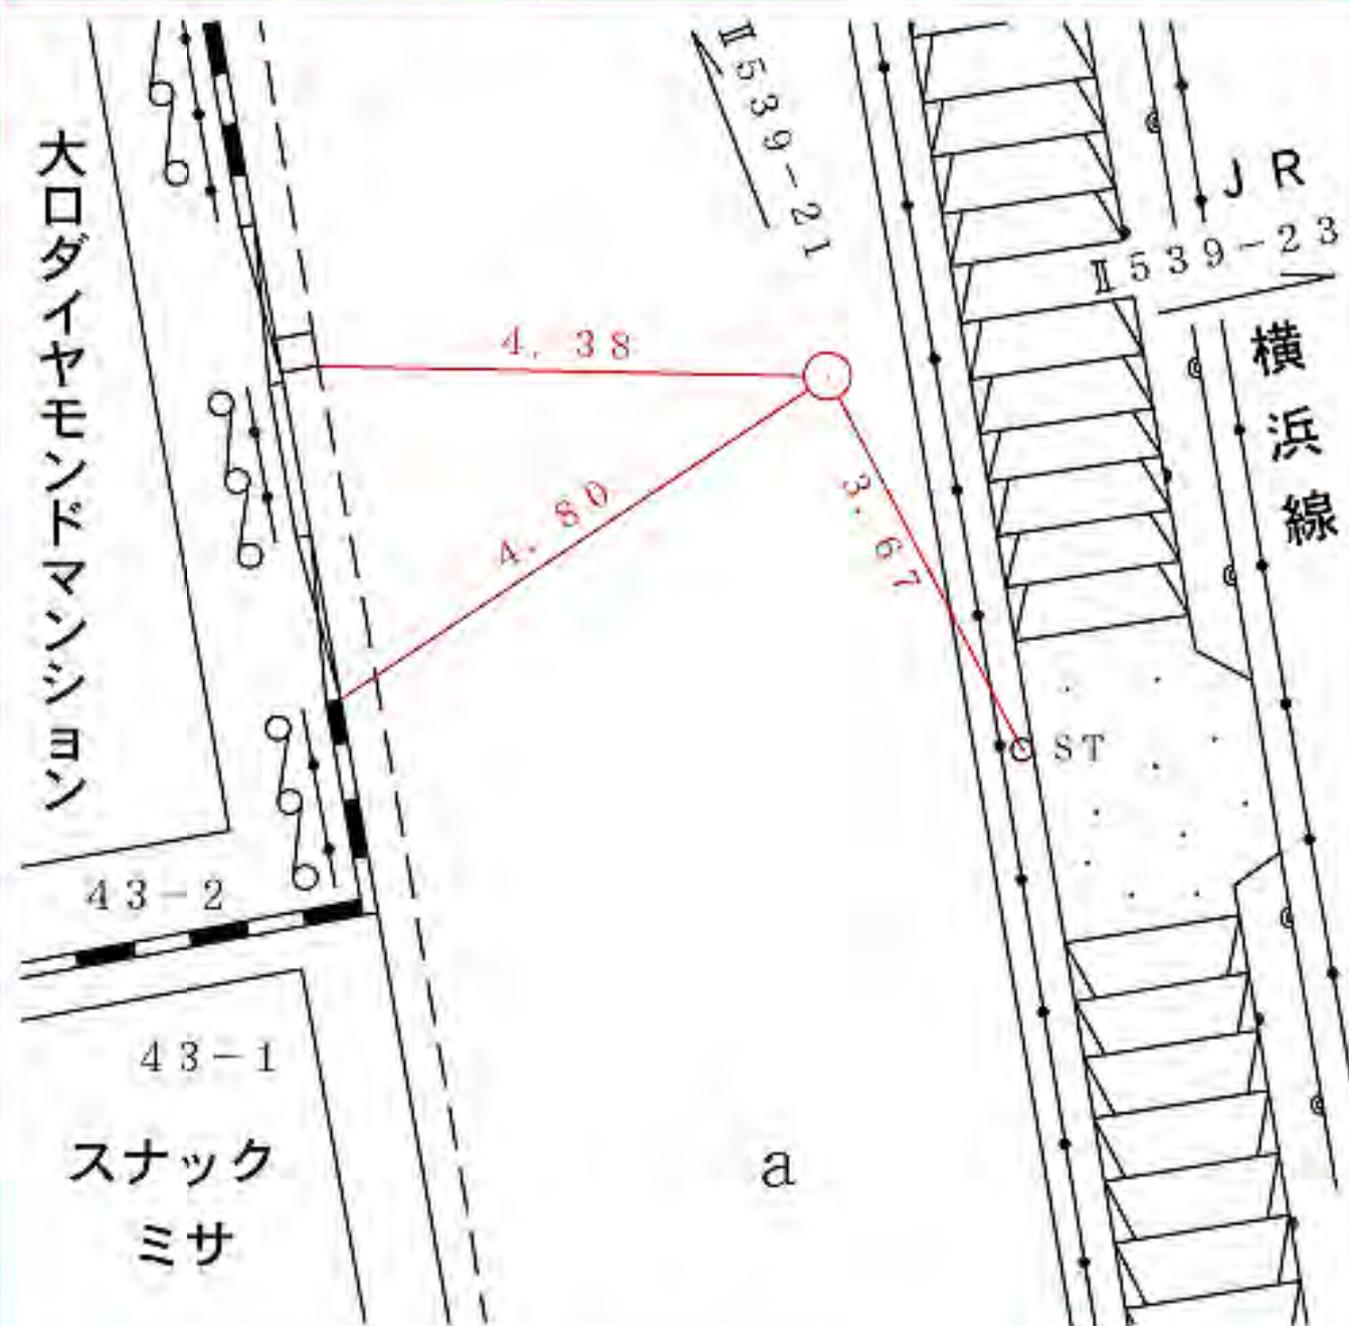

所在地

神奈川県西寺尾三丁目三ノ二二番地先

標識ノ種類

金属標。鋏。木杭

キザミ


点番号

23

線番号

II 539

要 図

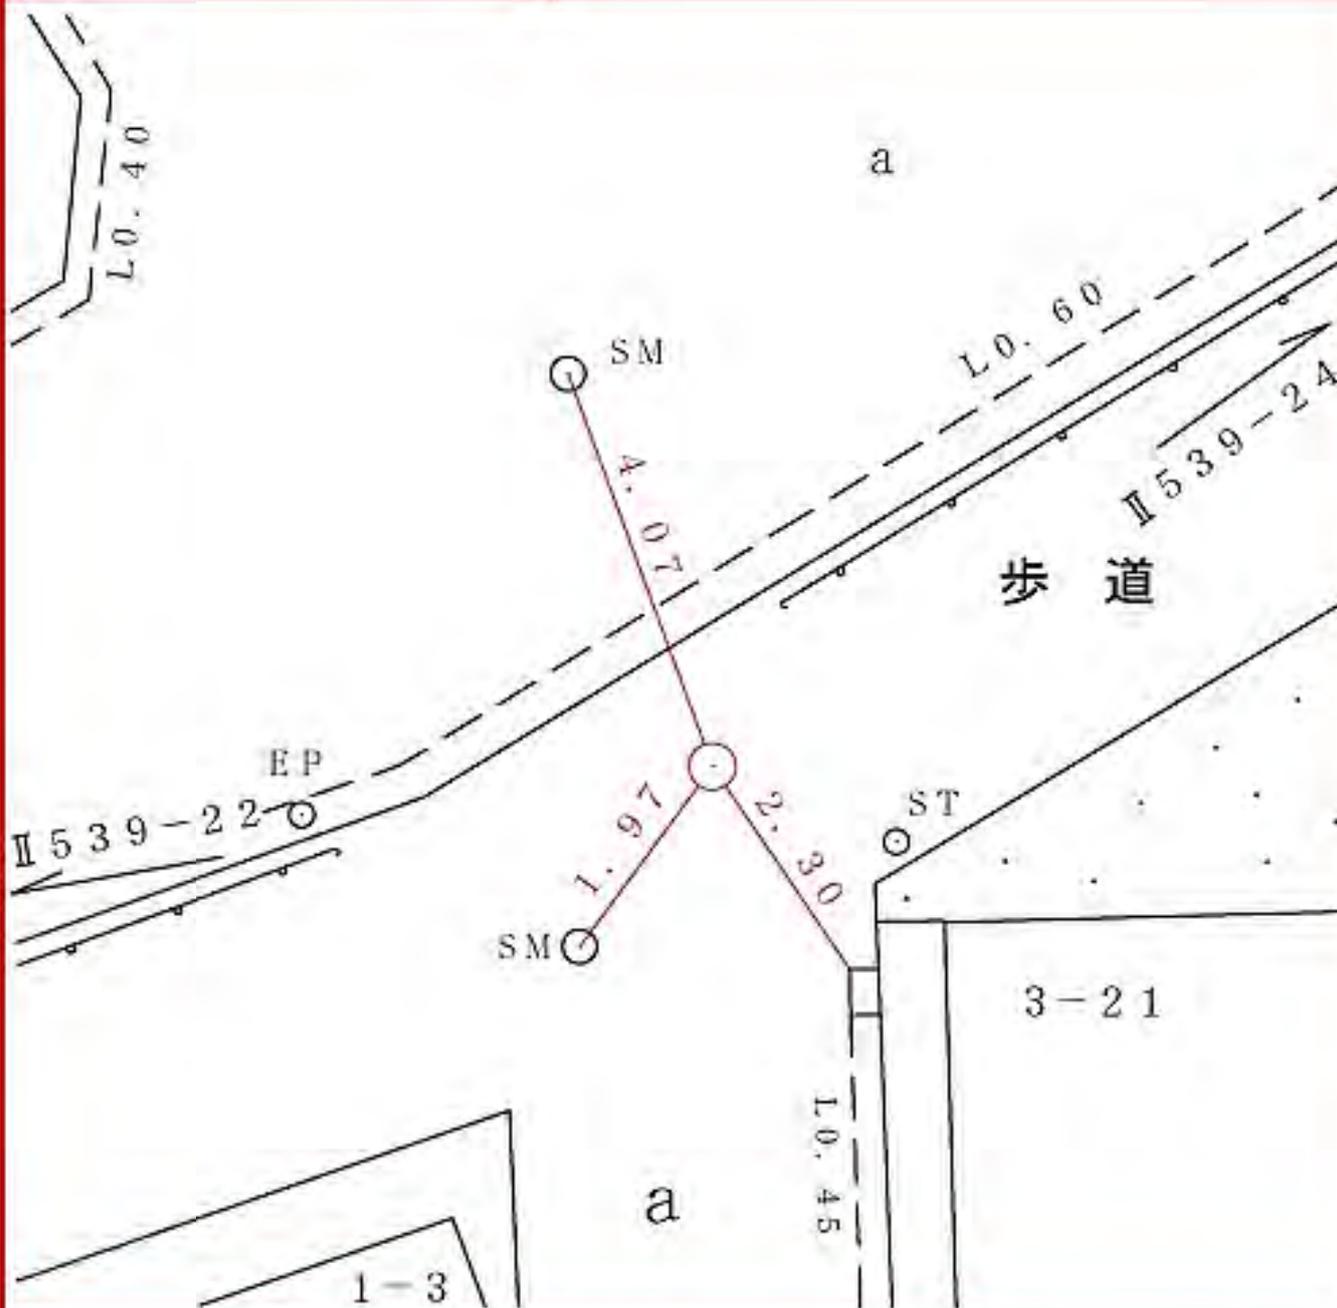

所在地

神奈川県西寺尾二丁目十一ノ十三番地先

標識ノ種類

金属標。鋏。木杭

キザミ


点番号

24

線番号

Ⅱ 539

要 図

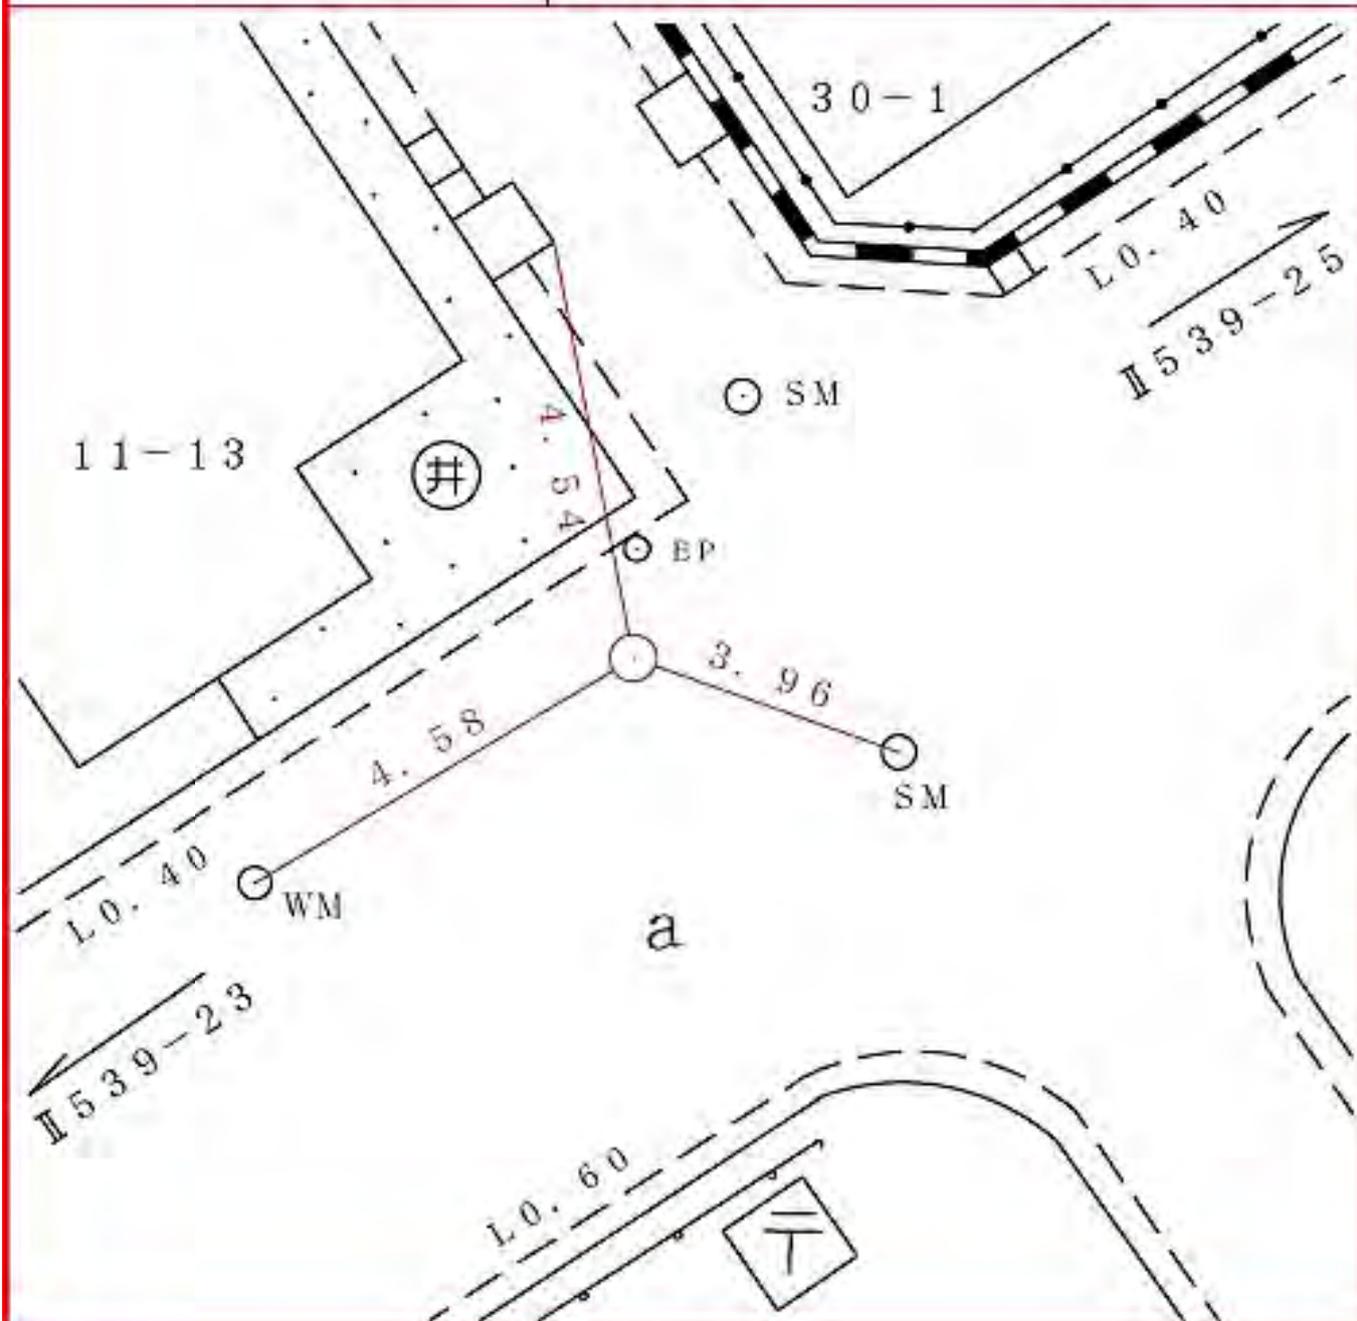

所在地

神奈川県西寺尾二丁目三四ノ十五番地先

標識ノ種類

金属標。鋏。木杭

キザミ

点番号

25

線番号

II 539

要 図



所在地

神奈川県松見町三丁目一ノ七番地先

標識ノ種類

金属標。鋏。木杭

キザミ


点番号

26

線番号

II 539

要 図

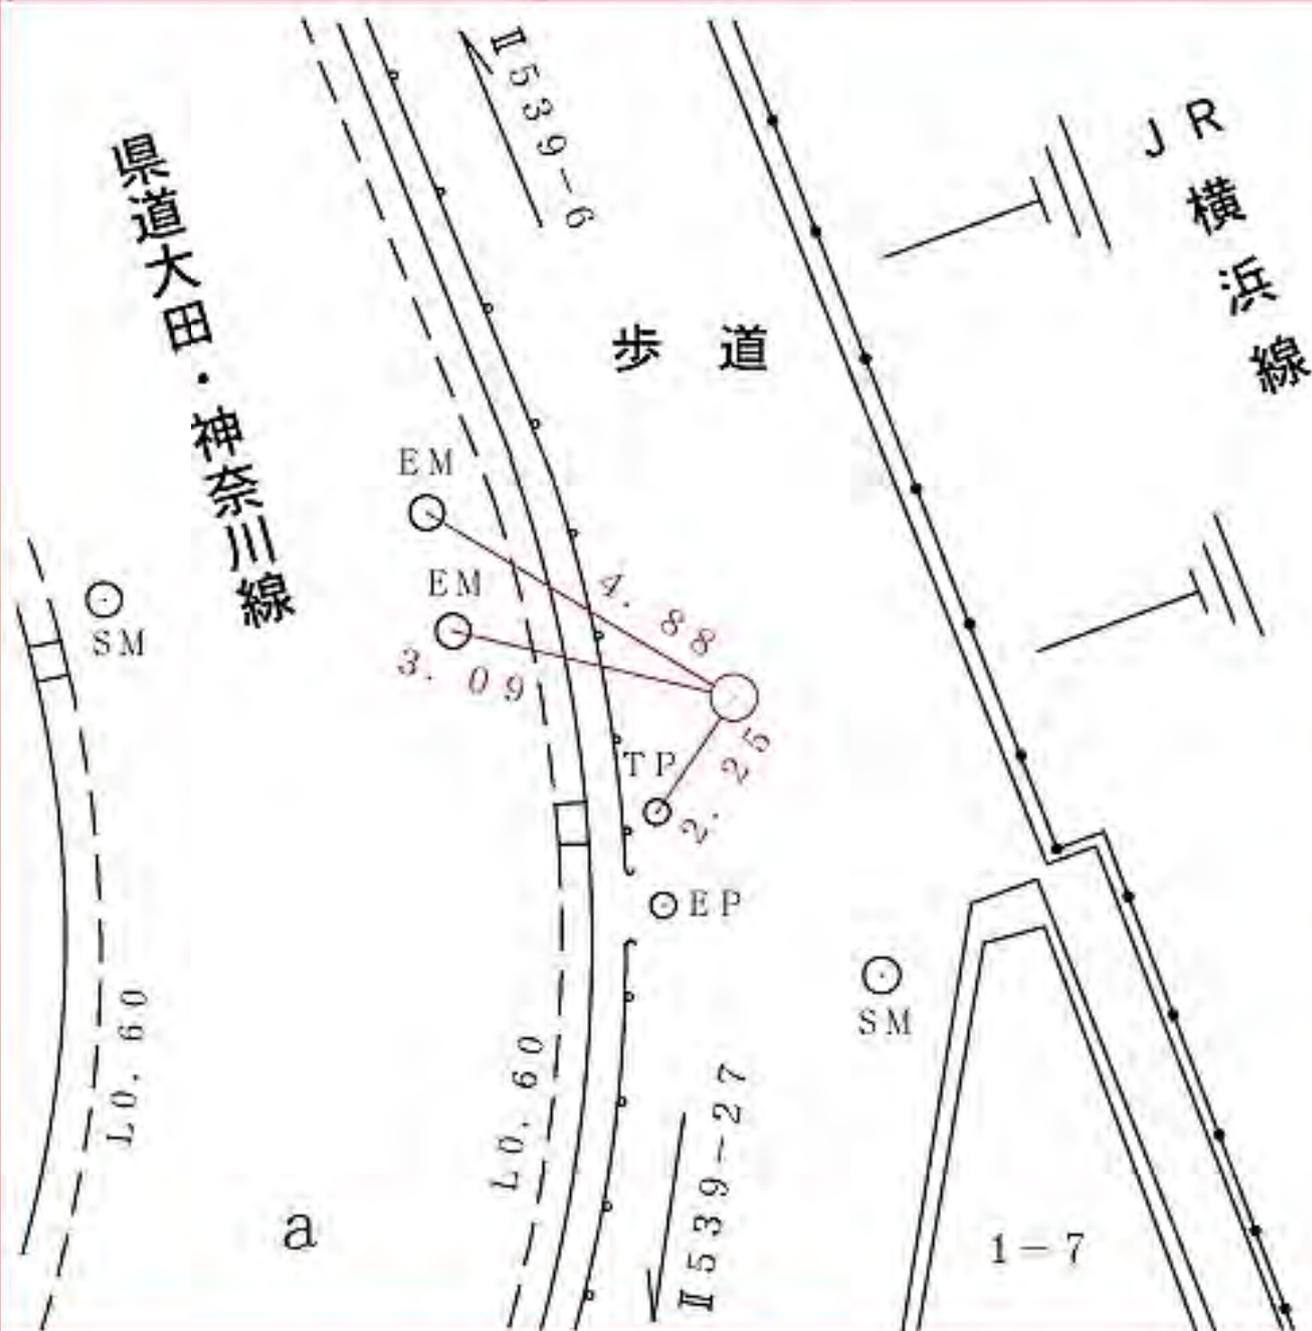

所在地

神奈川県松見町二丁目四ノ二番地先

標識ノ種類

金属標。鋏。木杭

キザミ

線番号

点番号

Ⅱ 5 3 9

2 9

要 図

ツルミ印刷
第三工場

4-2

L0.50

Ⅱ 5 3 9 - 2 8

SM Q 1.61

4.98

5.69

Ⅱ 5 3 9 - 3 0


TP

L0.40

1-13

a

JR
横浜線

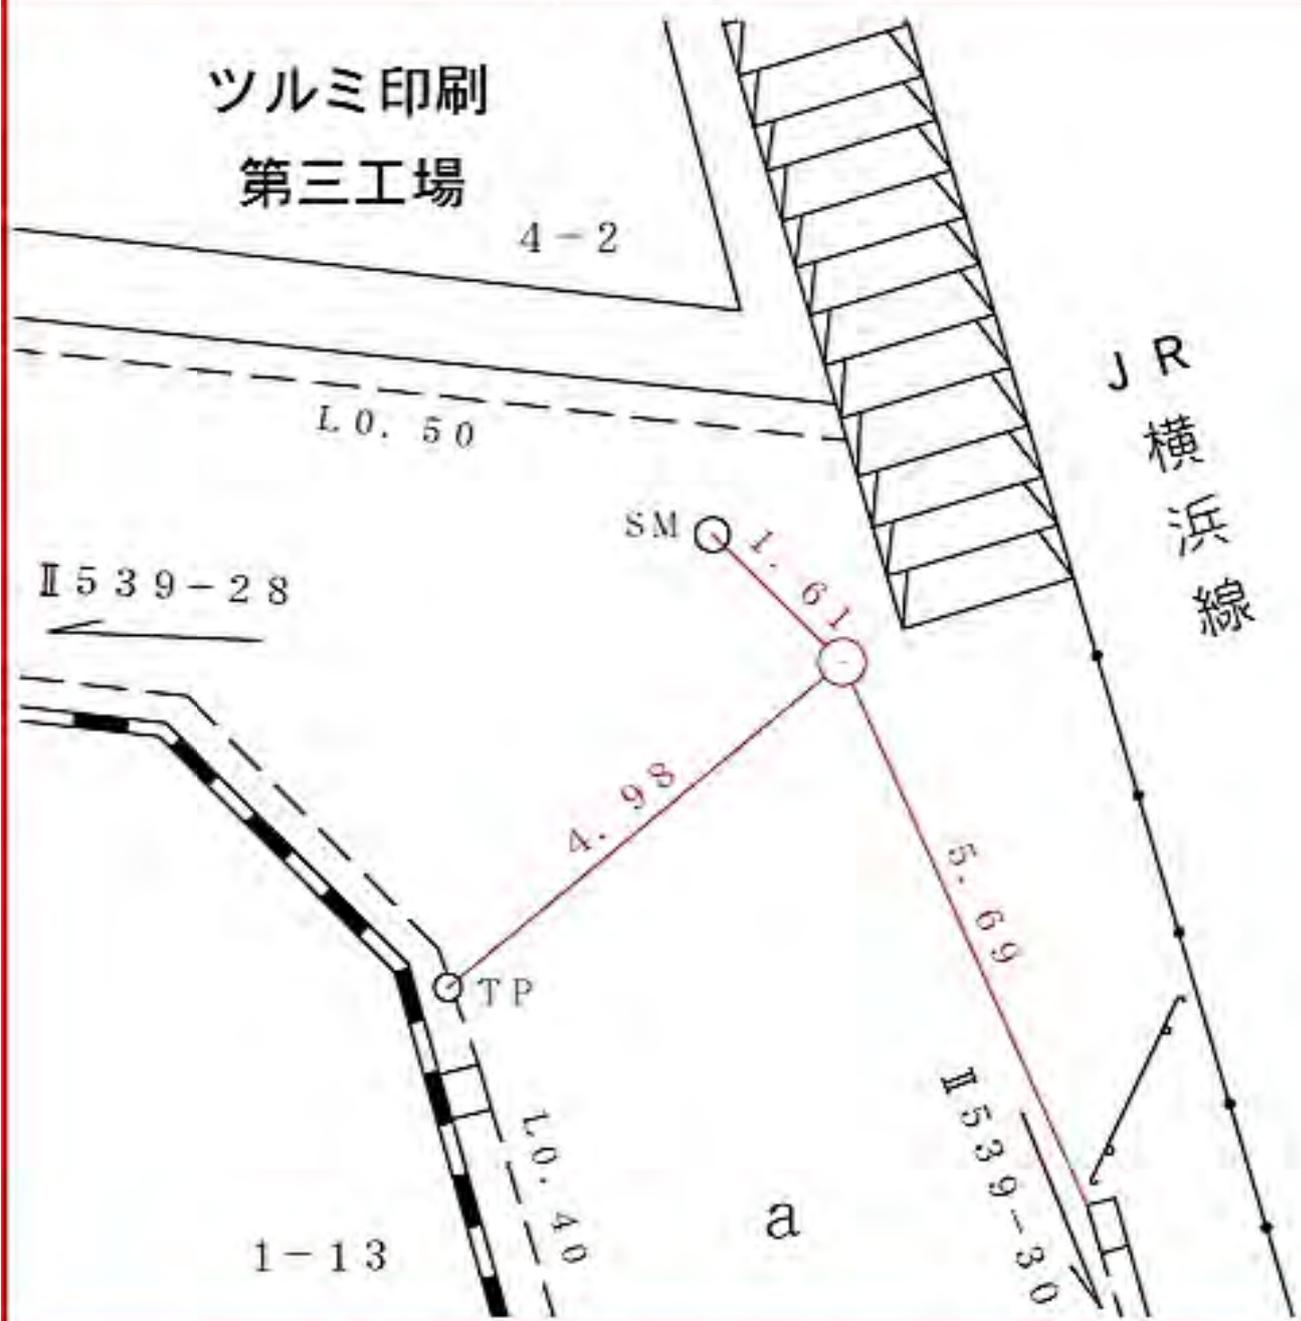

所在地

神奈川県松見町二丁目一ノ六番地先

標識ノ種類

金属標。鋏。木杭

キザミ


点番号

30

線番号

Ⅱ539


要 図

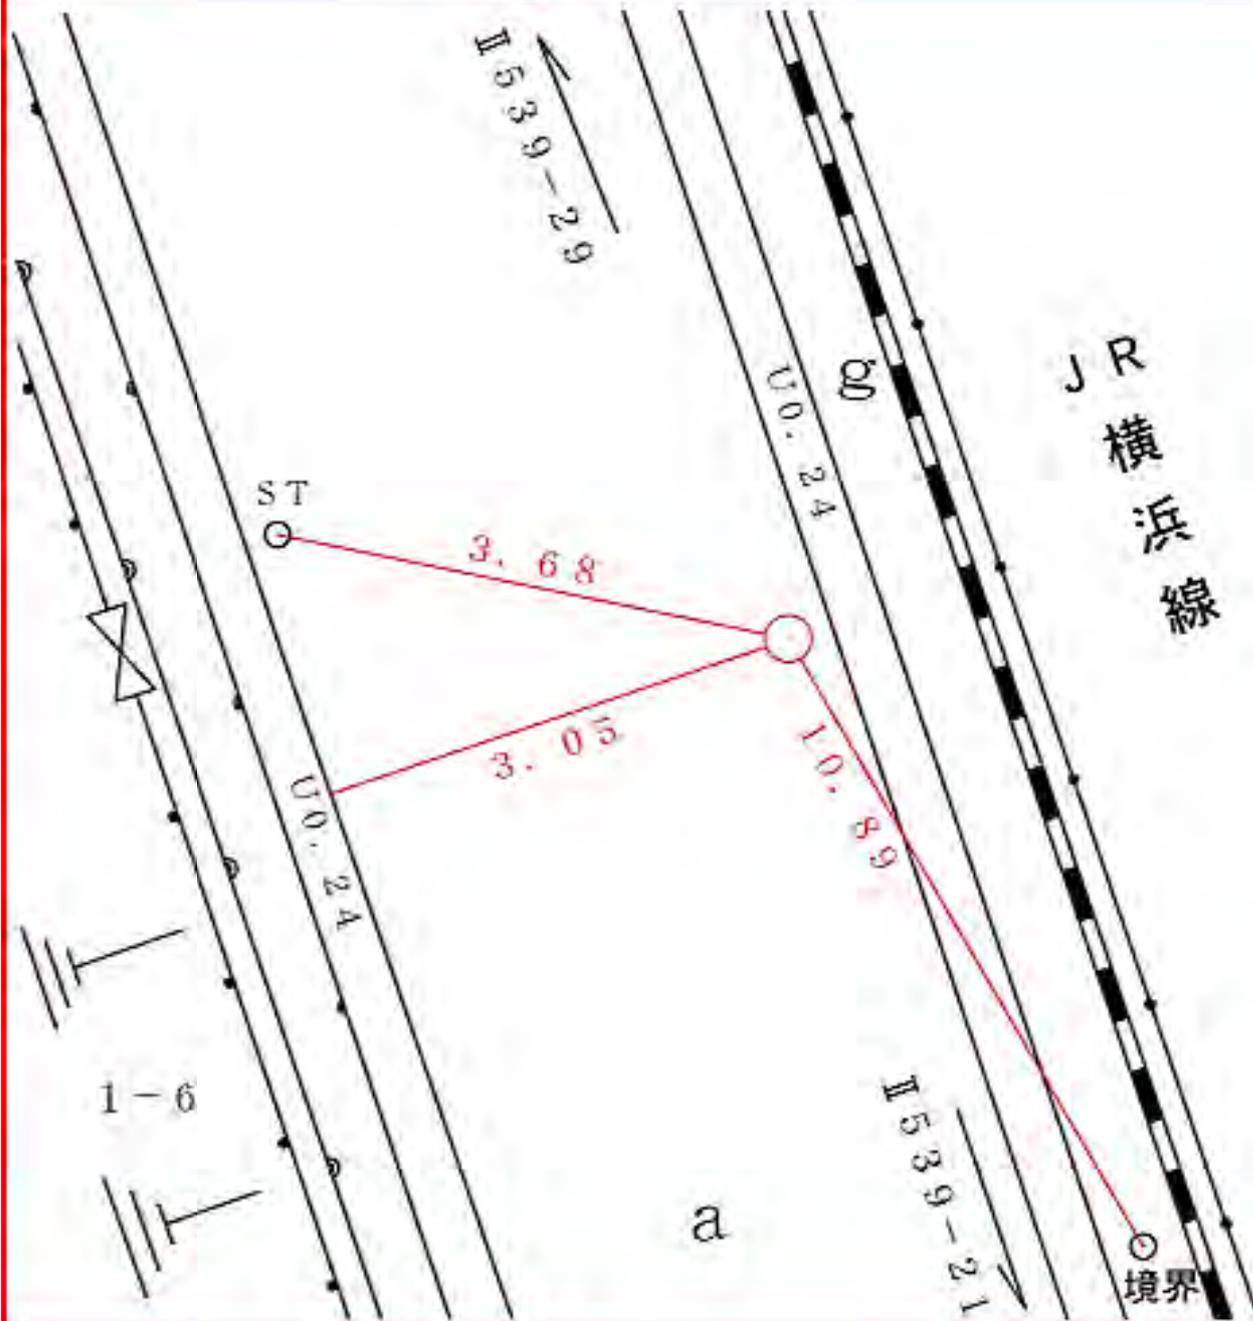

線 番 号	点 番 号	標 識 ノ 種 類	所 在 地
-------------	-------------	-----------	-------

Ⅱ 539	31	金属標 ○ 鋸 ○ 木杭 キザミ	鶴見区馬場一丁目五―二十四番地先
-------	----	---------------------	------------------

要 図	キザミ	
-----	-----	--

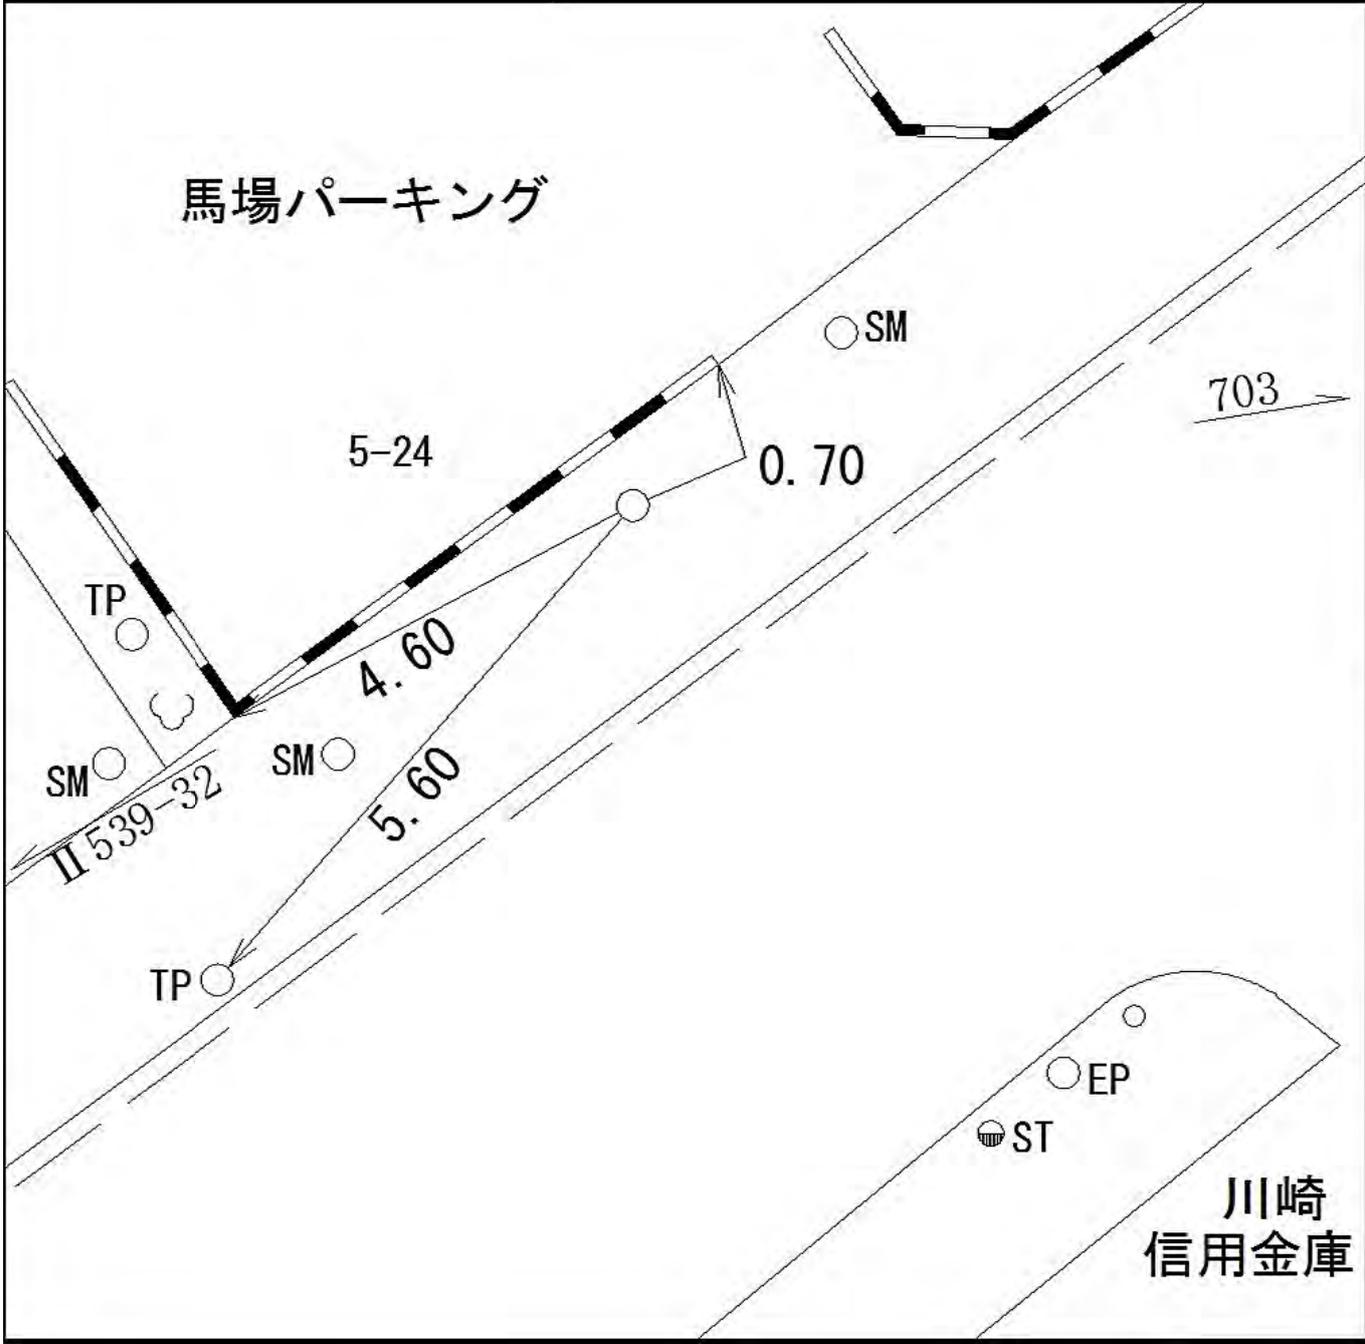

鶴見区馬場一丁目五―二十四番地先

線 番 号	点 番 号	標 識 ノ 種 類	所 在 地
-------------	-------------	-----------	-------


Ⅱ 539	32	金属標 ○ 鋌 ○ 木杭
-------	----	--

要 図	キザミ
-----	-----

鶴見区東寺尾一丁目三一七番地先



線番号	点番号	標識の種類	所在地
II 539	33	<div style="border: 1px solid black; border-radius: 50%; padding: 5px; display: inline-block;">金属標</div> ・鋌・木杭 キザミ	神奈川区西寺尾三丁目一五九二番一地先


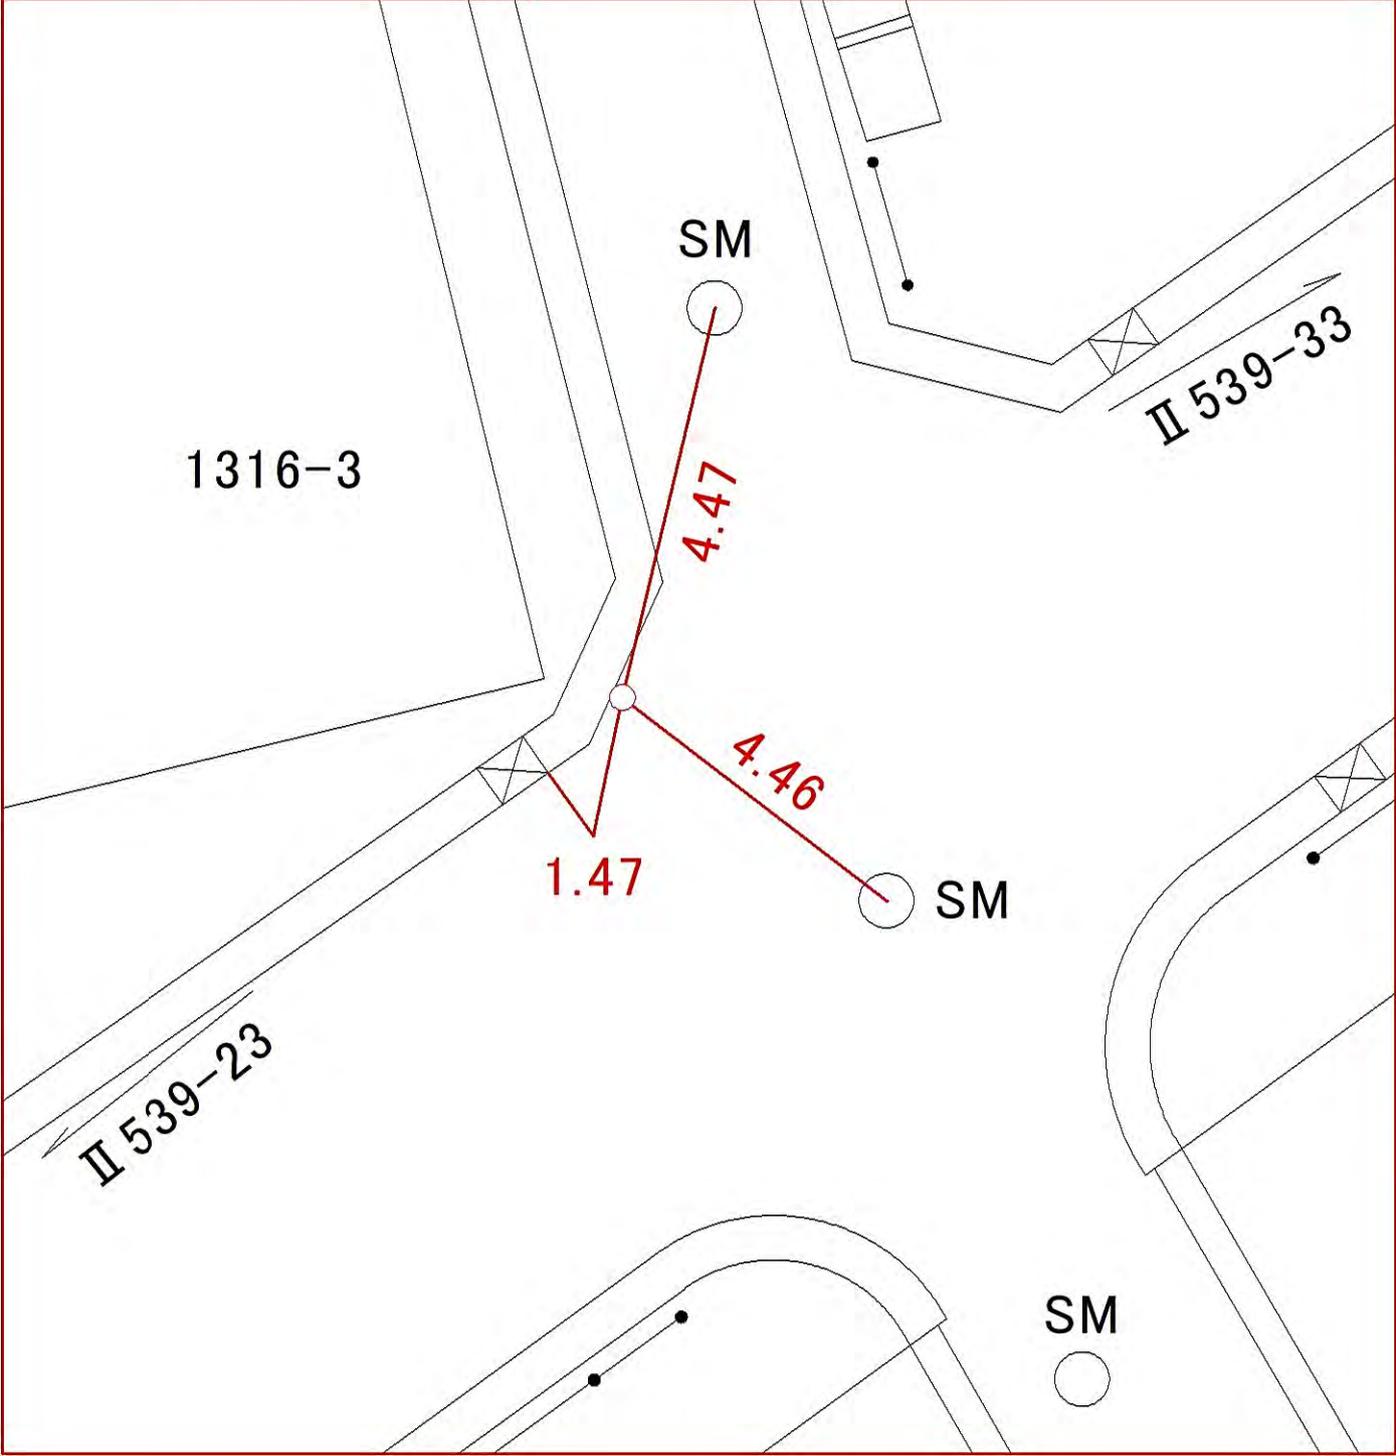線 番 号	点 番 号	標 識 の 種 類	所 在 地
Ⅱ 539	34	<div data-bbox="574 380 893 560" style="border: 1px solid black; border-radius: 50%; padding: 5px; display: inline-block;"> 金属標 </div> ・ 鋌 ・ 木杭 キザミ	神奈川区西寺尾二丁目一三一六番三地先
要 図		 <p>The diagram is a site plan showing a central point connected to three 'SM' markers (circles) with distances of 1.47, 4.46, and 4.47. The plan includes land parcels labeled 1316-3, Ⅱ 539-23, and Ⅱ 539-33. A road or canal is shown on the right side, and a building is indicated in the upper right. A fourth 'SM' marker is shown at the bottom of the plan.</p>	

所在地

神奈川県新子安一丁目二九ノ三番地先

標識ノ種類

金属標。鋏。木杭

キザミ


点番号

1

線番号

Ⅱ540

要 図

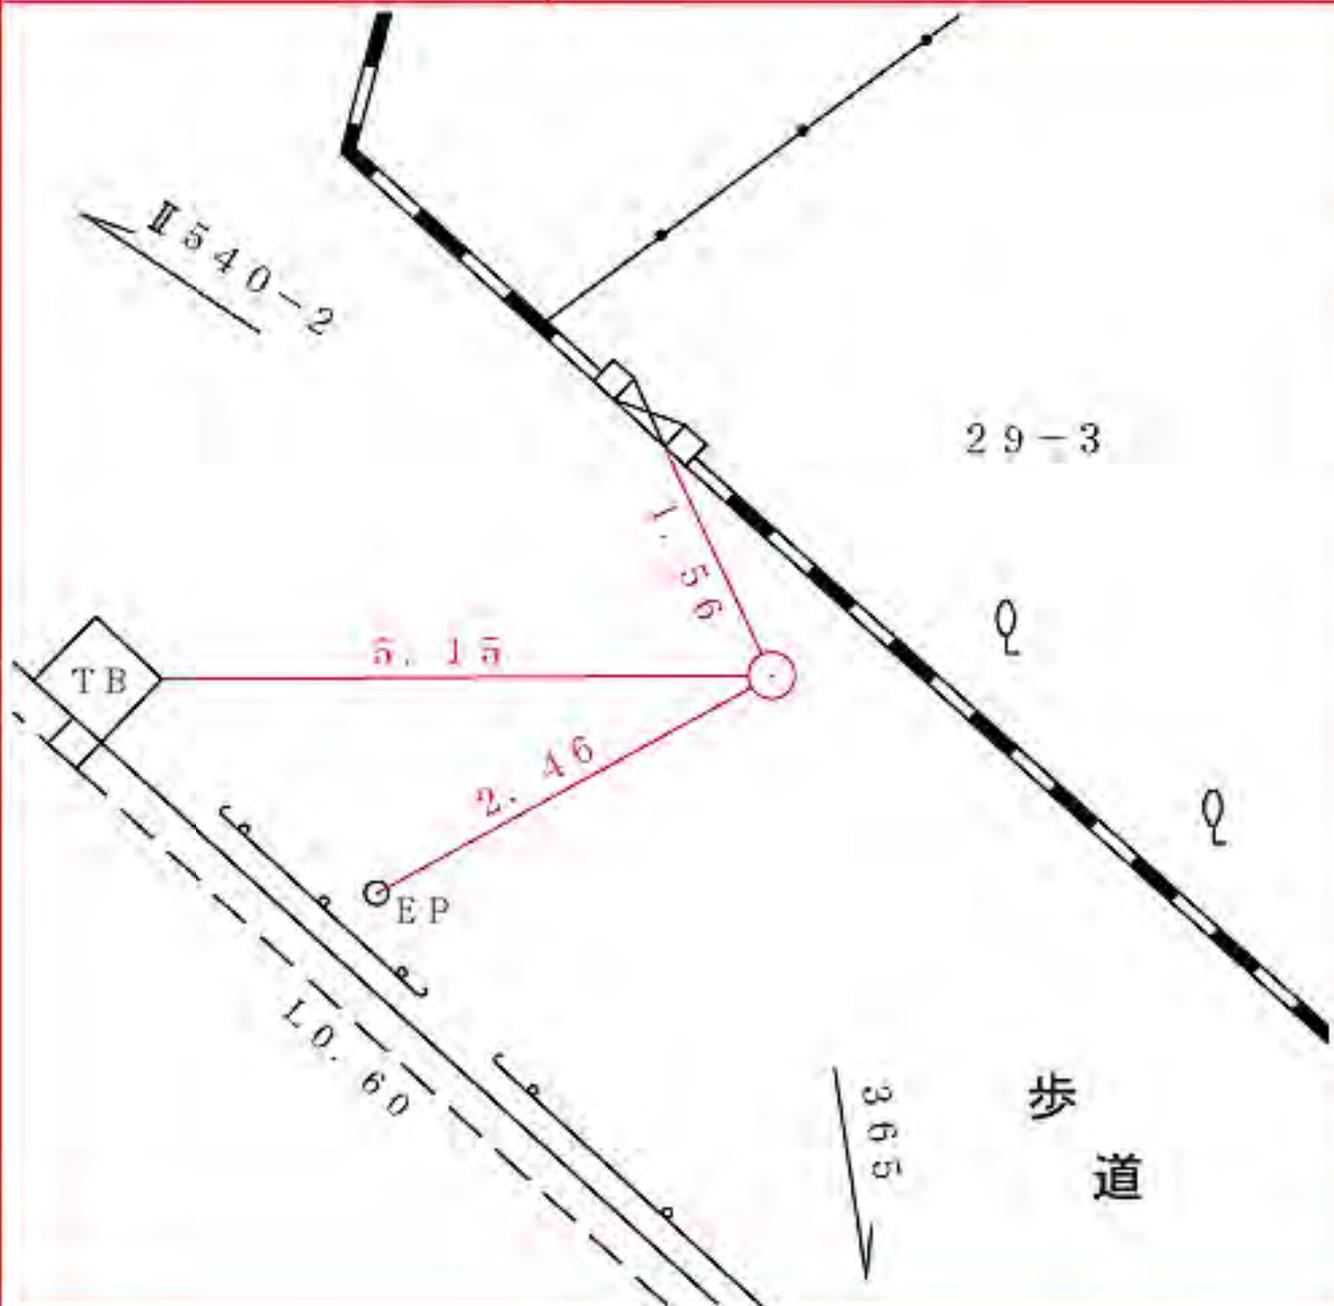

所在地

標識ノ種類

点番号

線番号

神奈川県新子安二丁目一ノ五番地先


金属標。鋏。木杭

キザミ

2

II 540

要 図

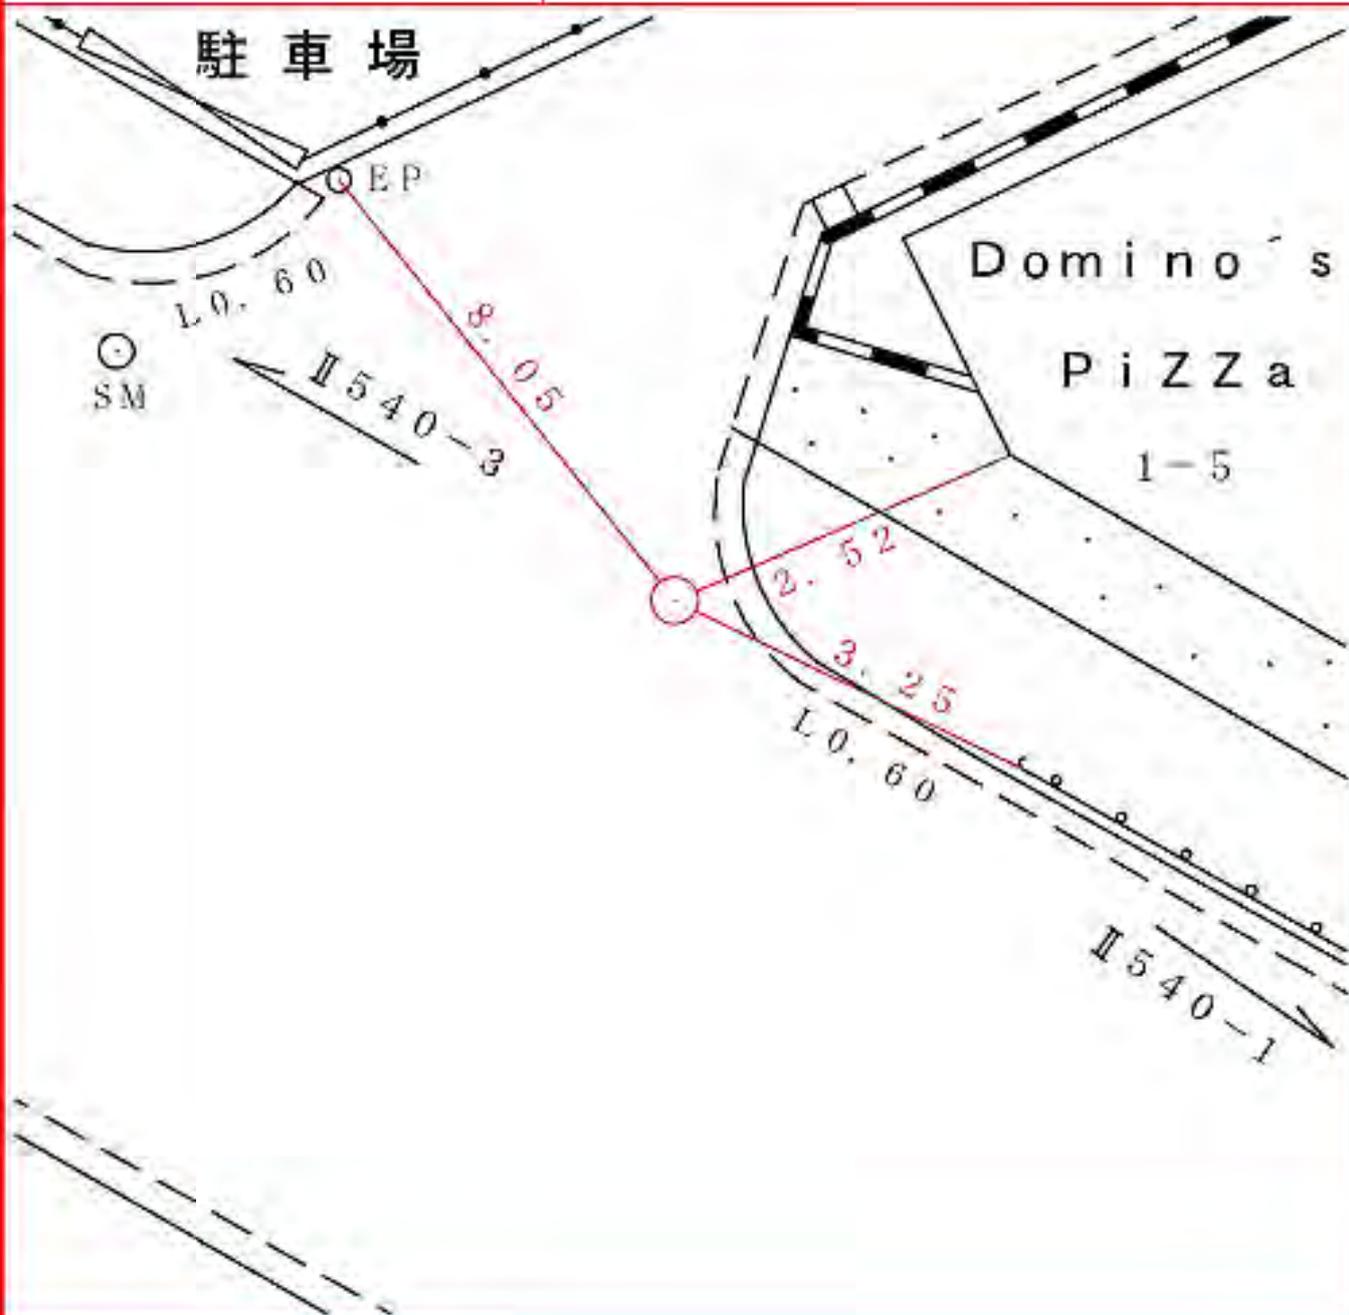

所在地

神奈川県入江二丁目二十番地先

標識ノ種類

金属標。鋏。木杭

キザミ


点番号

4

線番号

Ⅱ540

要 図

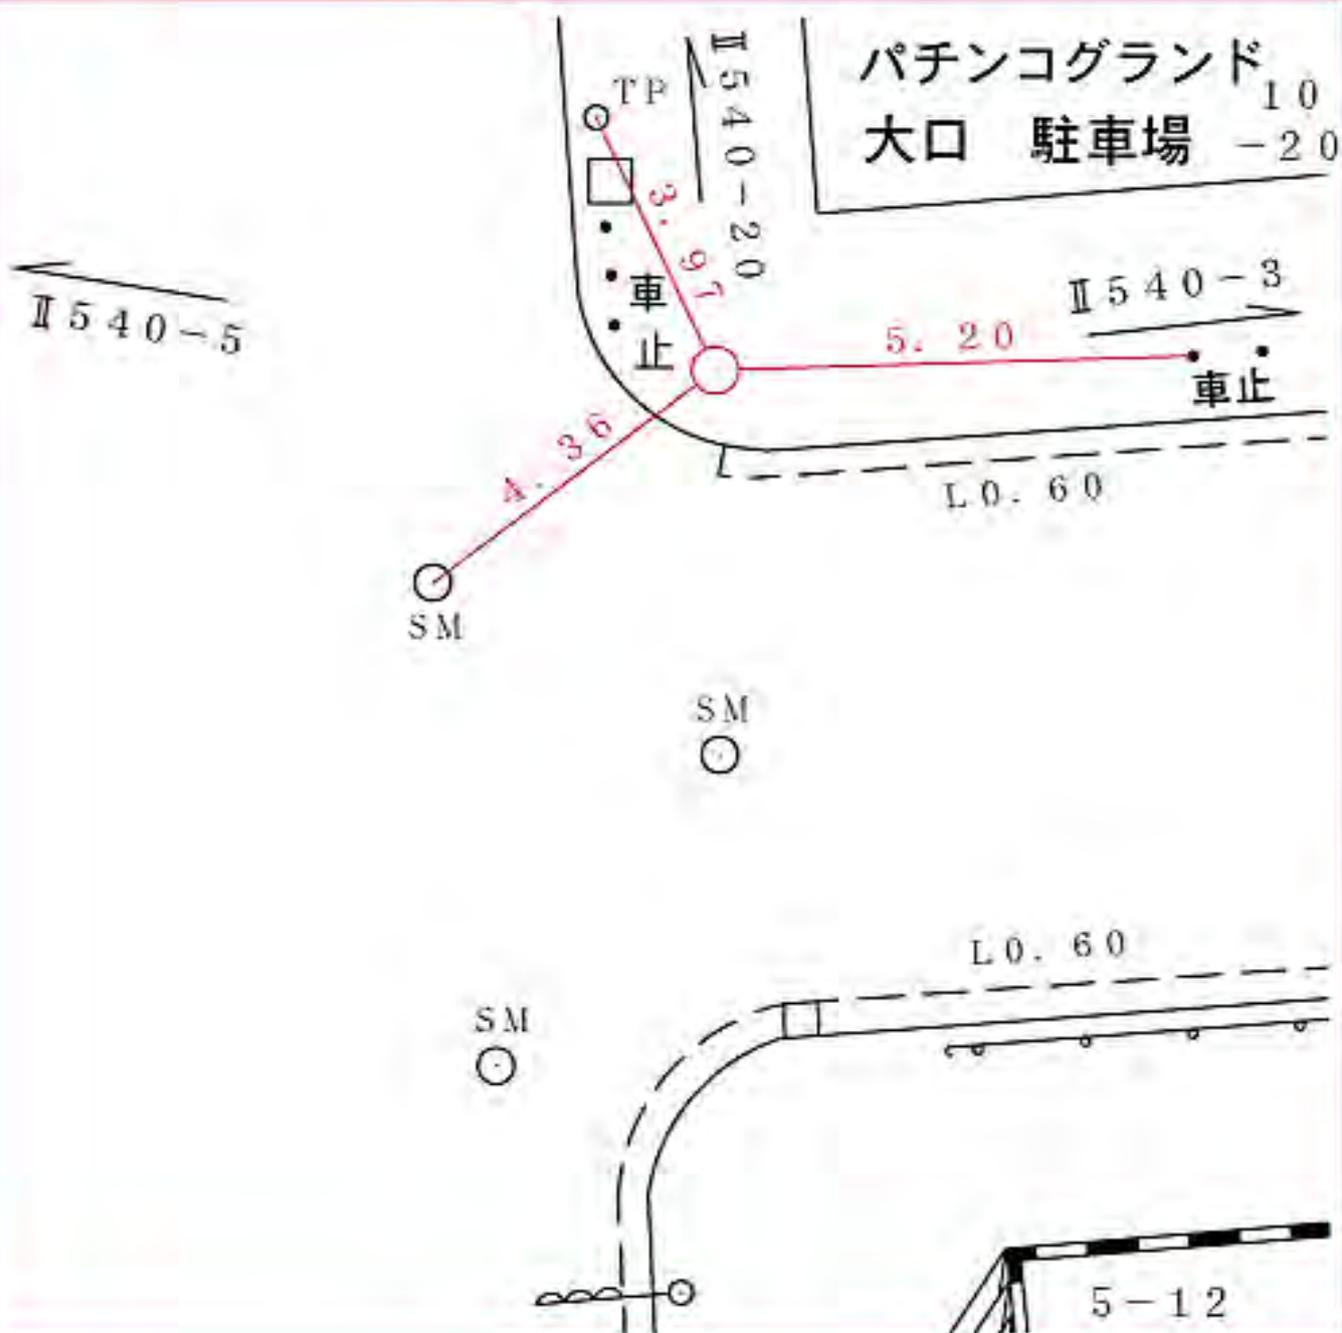

所在地

神奈川県入江二丁目一ノ三五番地先

標識ノ種類

金属標。鋏。木杭

キザミ


点番号

5

線番号

Ⅱ540

要 図

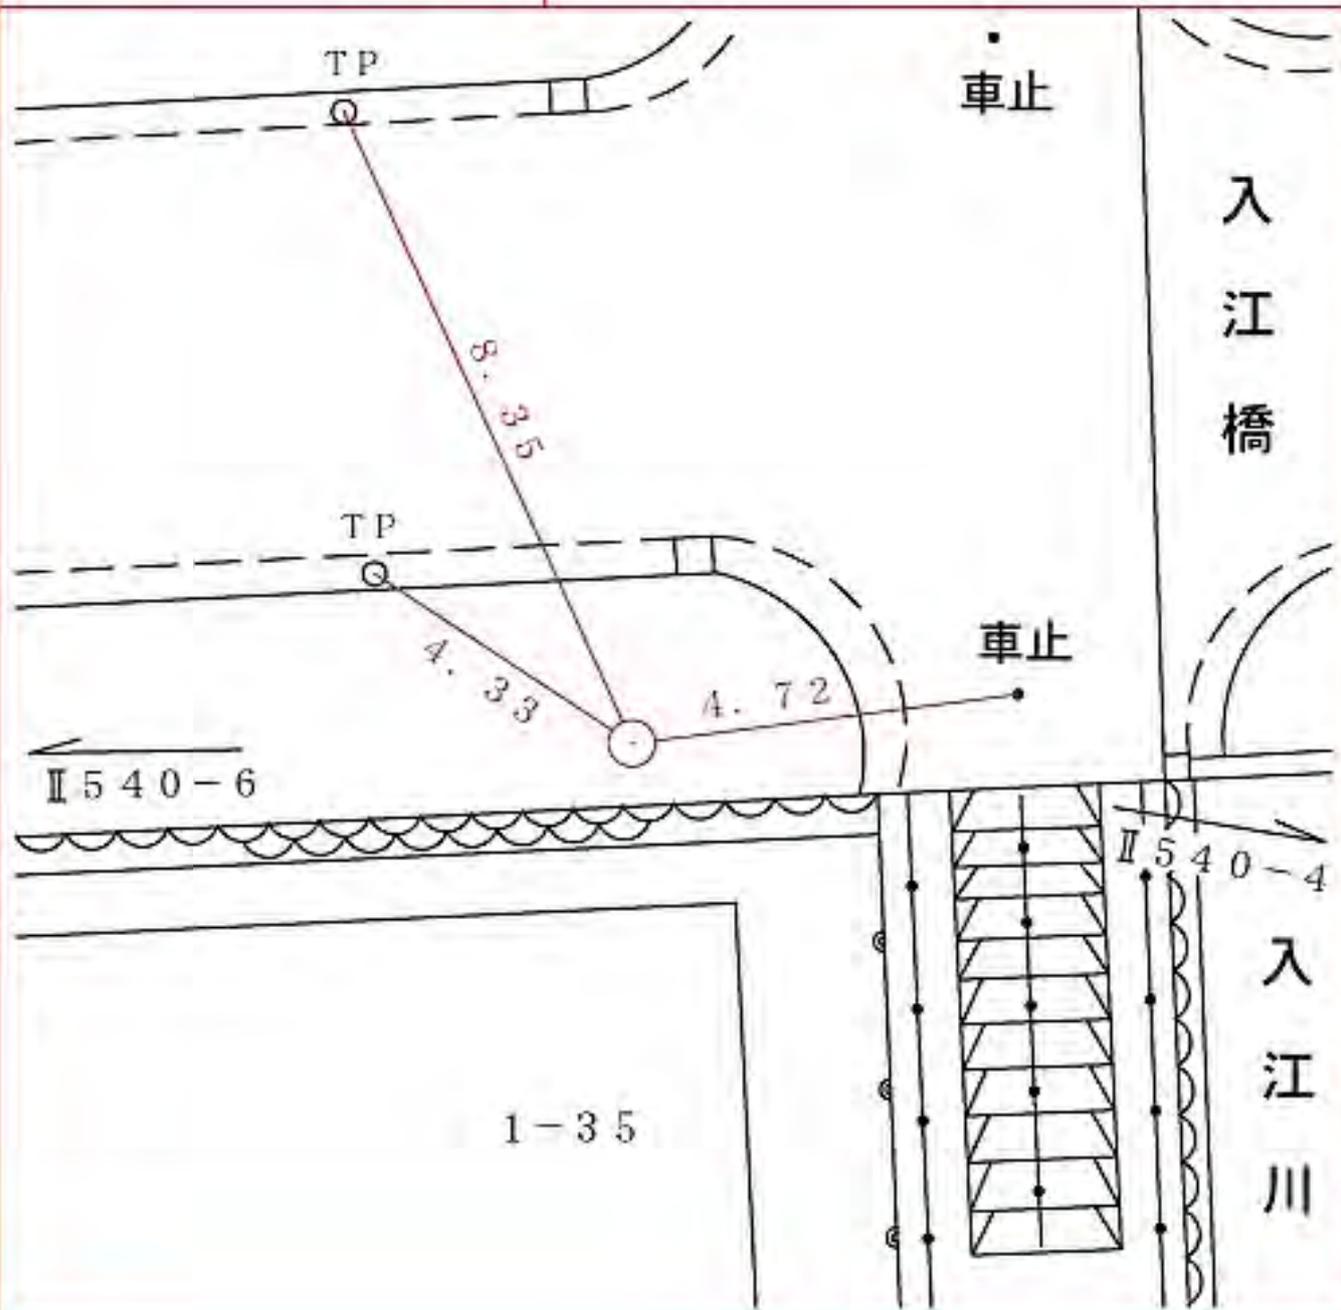

所在地

神奈川県大田区大田通五六ノ二番地先

標識ノ種類

金属標。鋏。木杭

キザミ


点番号

6

線番号

Ⅱ540

要 図

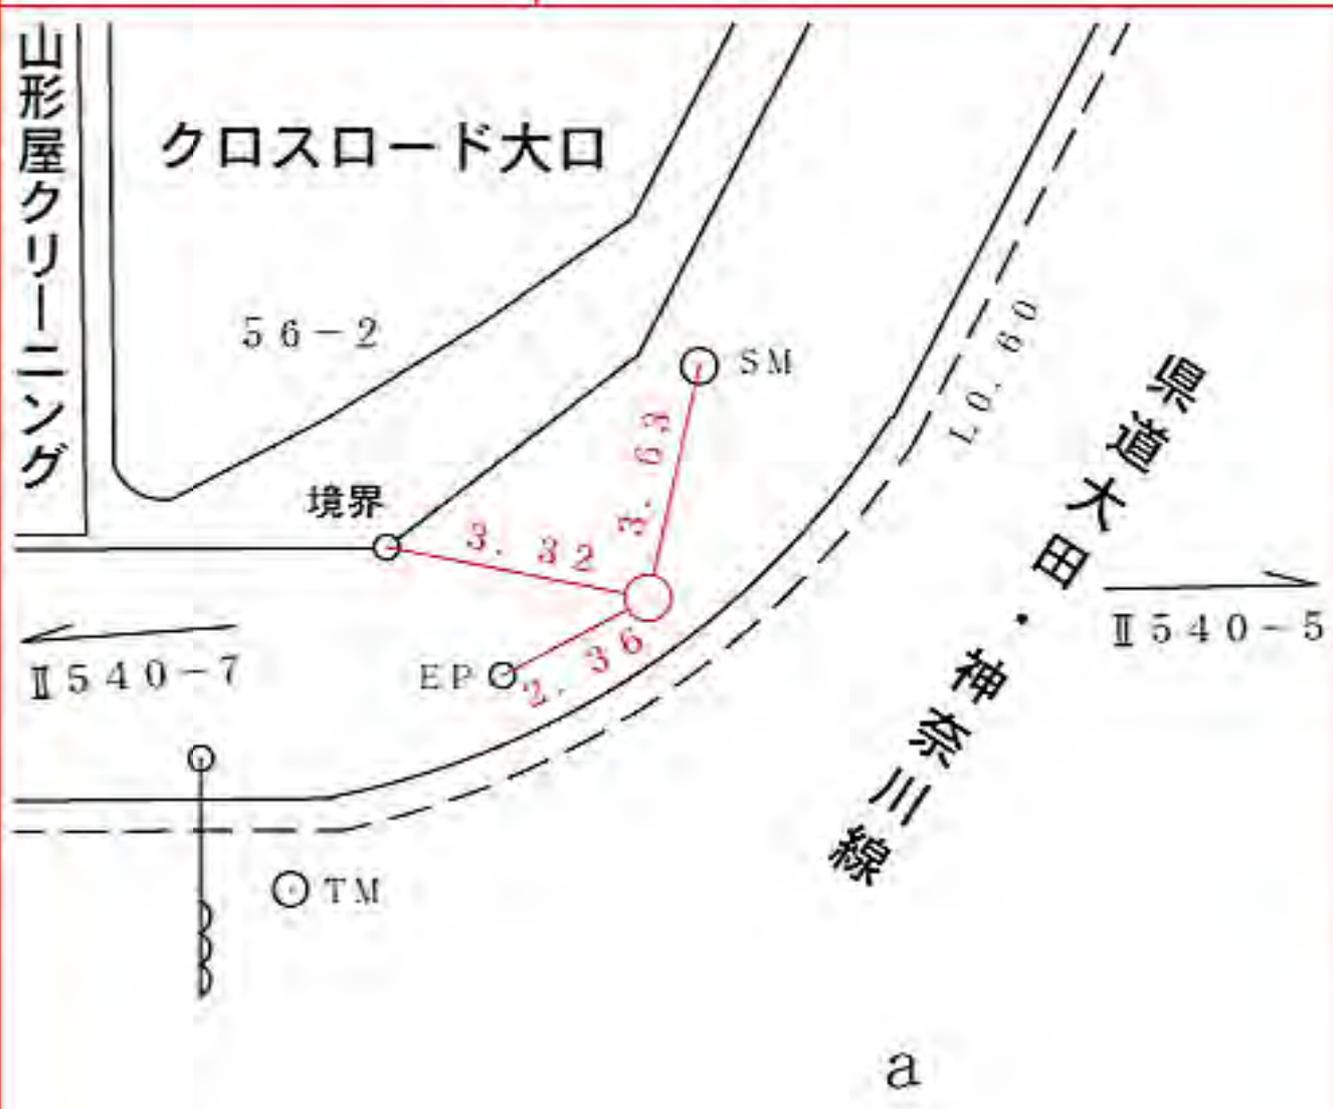

所在地


標識ノ種類

金属標。鋏。木杭

キザミ


点番号

7

線番号

II 540

要 図

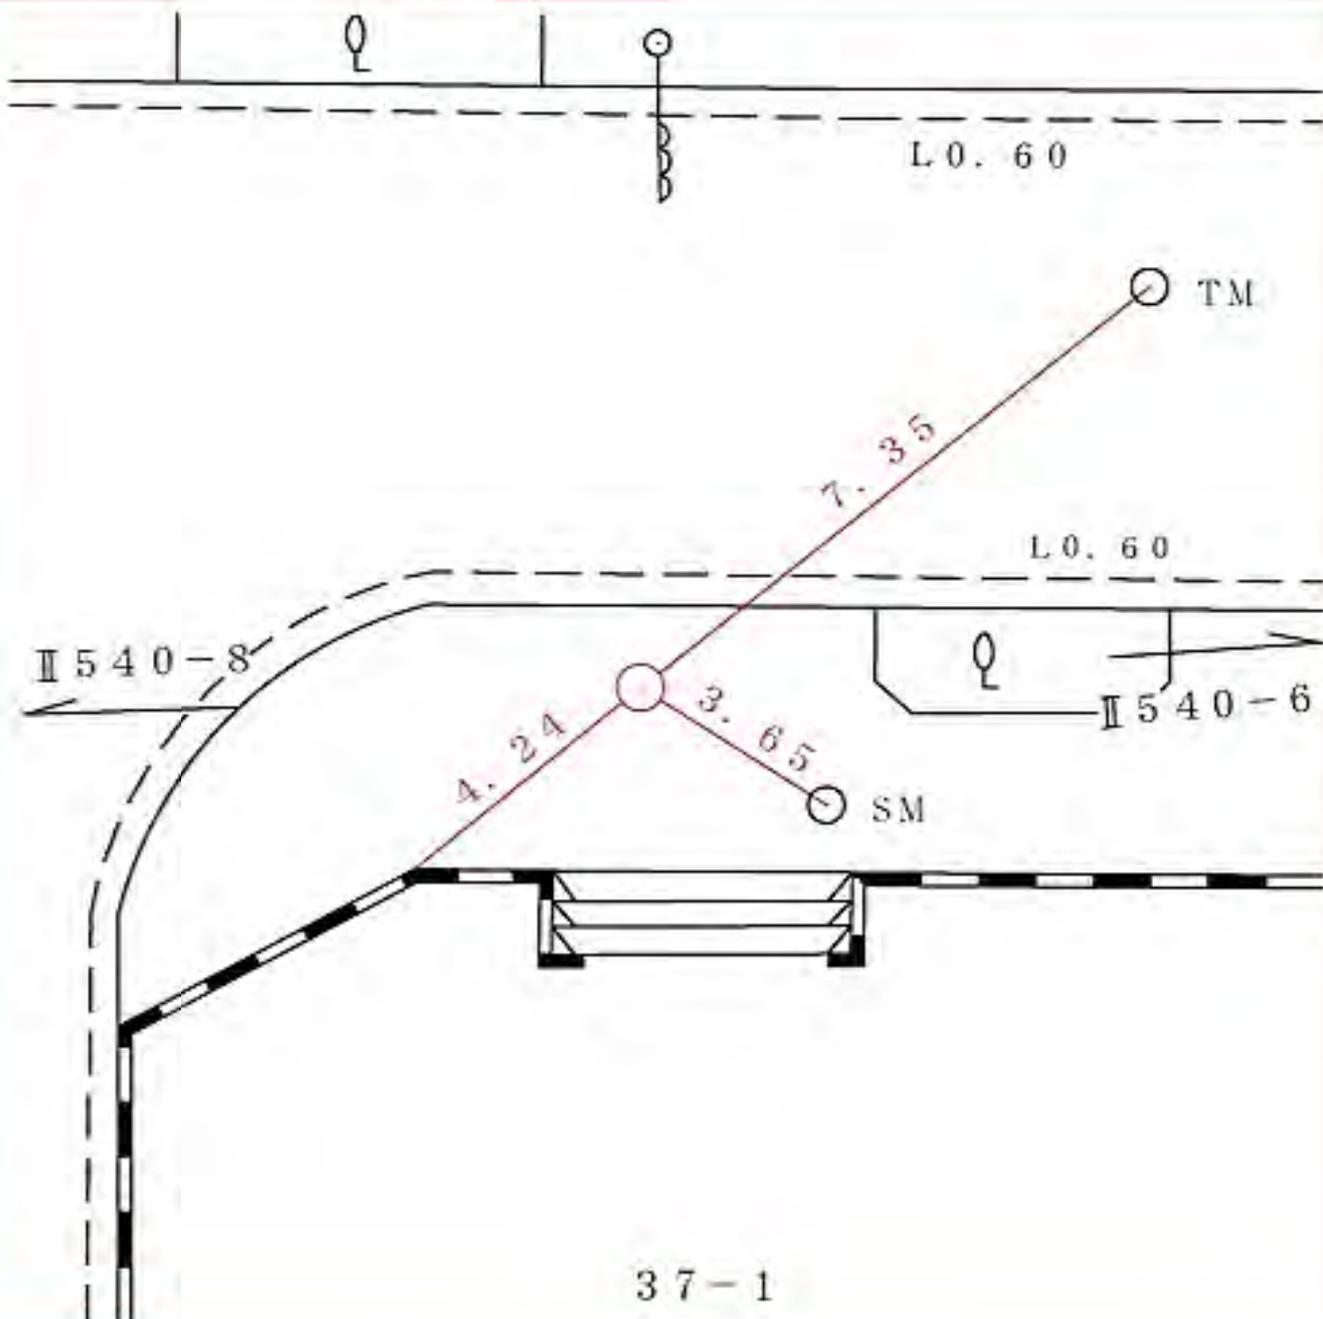

所在地

神奈川県大田区大田二ノ八番地先

標識ノ種類

金属標。鋌。木杭

キザミ


点番号

9

線番号

II 540

要 図

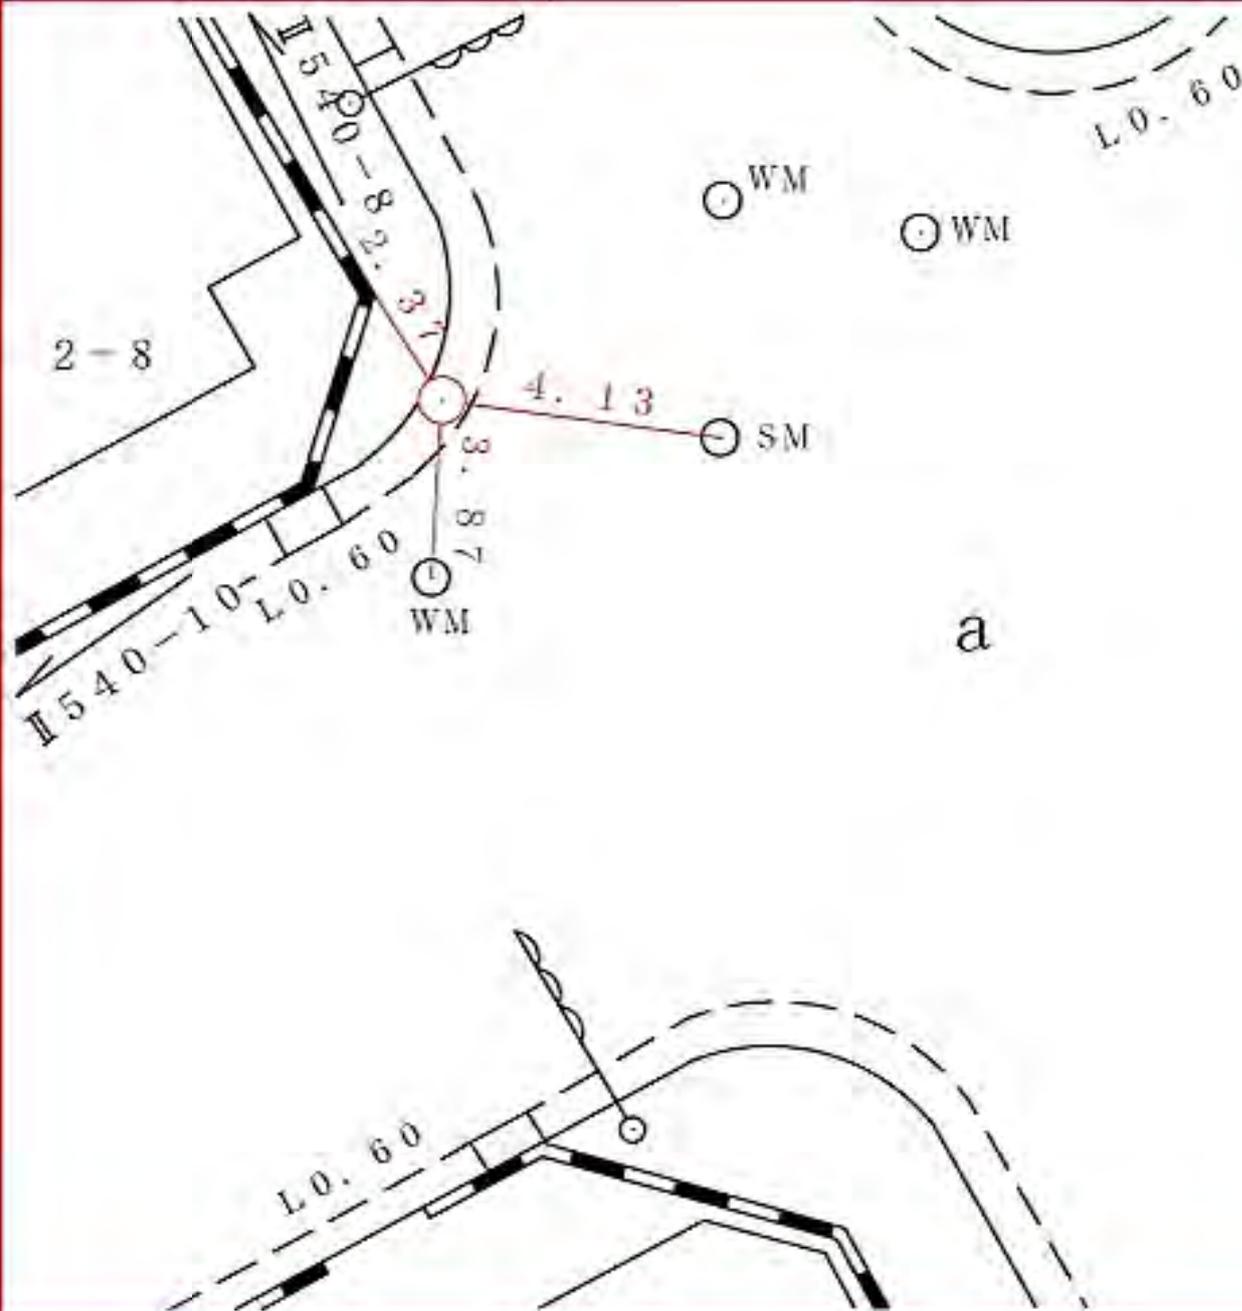

所在地

神奈川県七島町一〇六番地先

標識ノ種類

金属標。鋌。木杭

キザミ


点番号

10

線番号

II 540

要 図

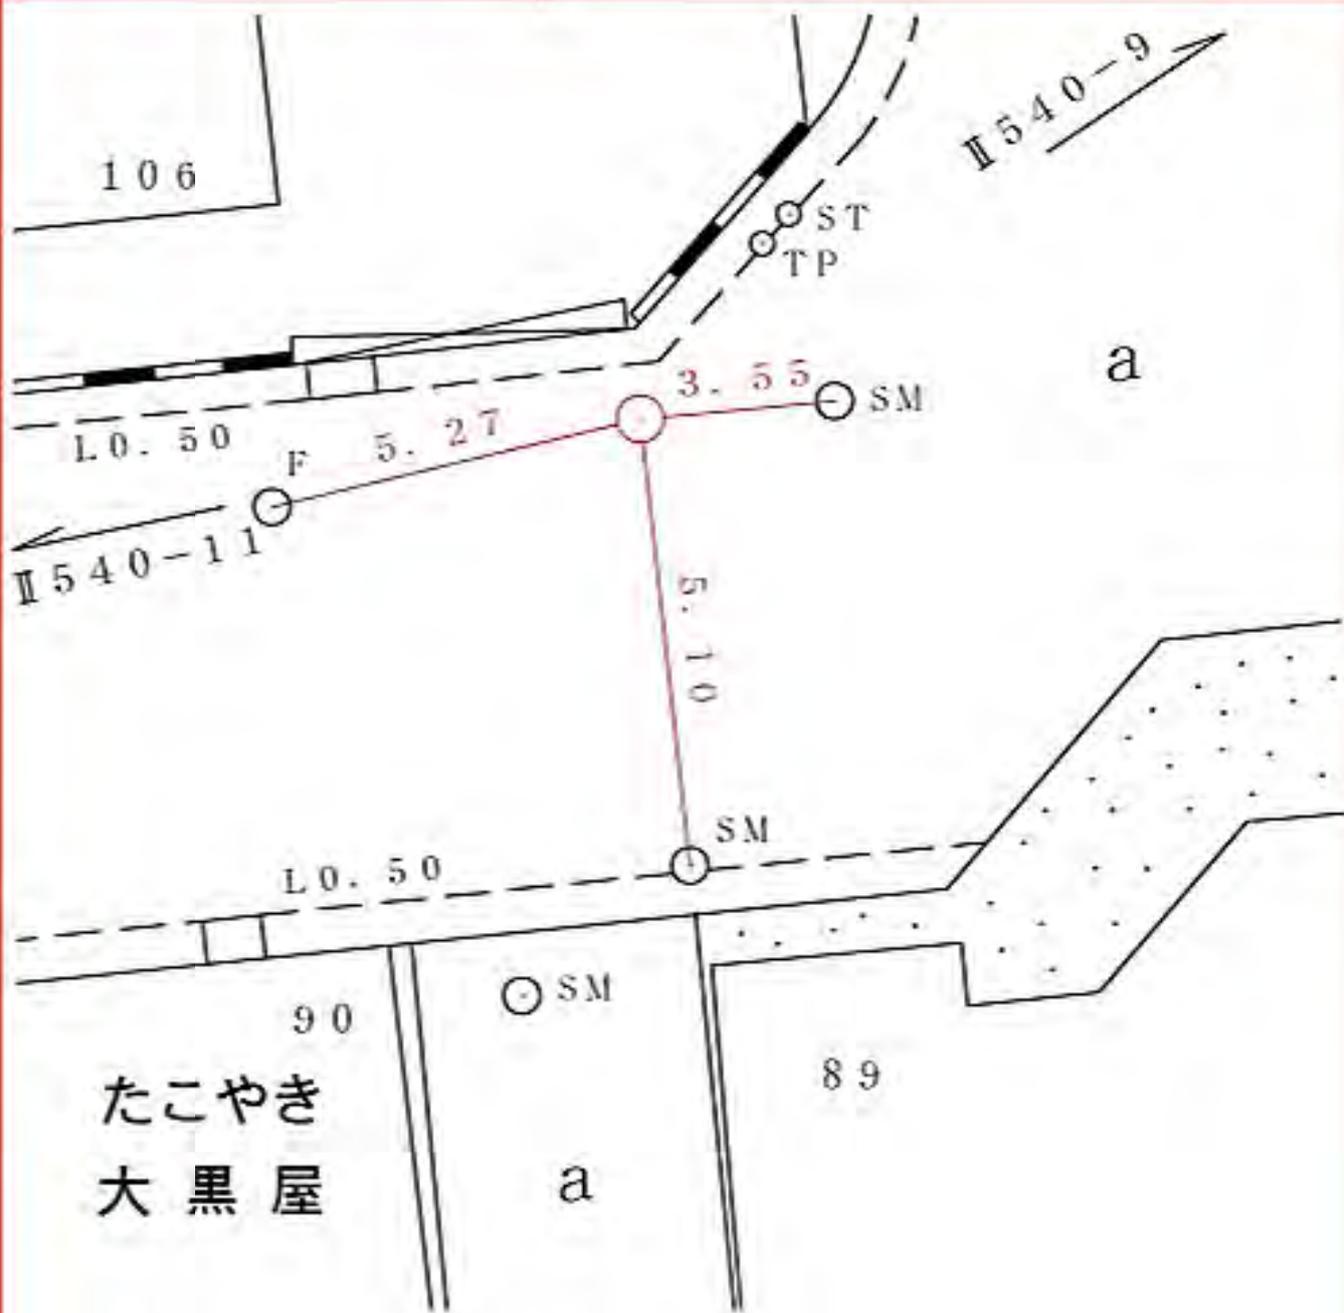


たこやき
大黒屋

線番号	点番号	標識ノ種類	所在地
-----	-----	-------	-----

Ⅱ 5 4 0	1 1	 金属標。鋏。木杭	
---------	-----	--	--

要 図	キザミ	
-----	-----	--

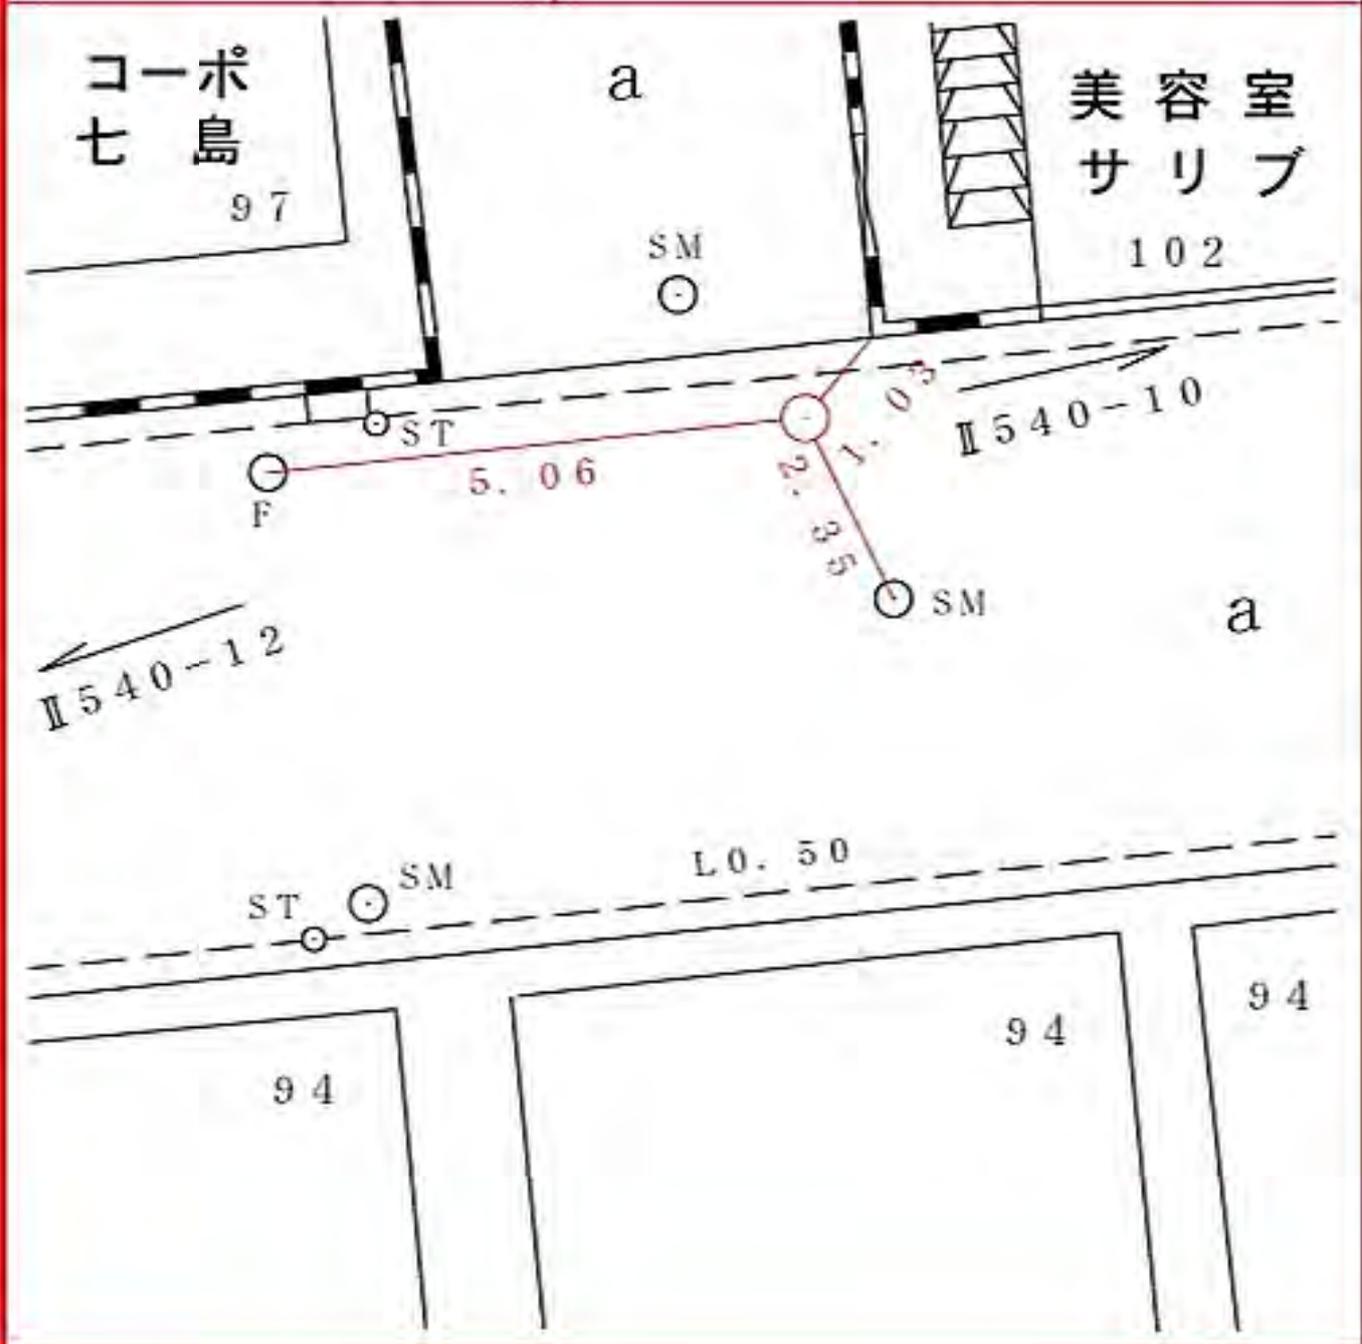

神奈川県七島町一〇二番地先

所在地

神奈川県白幡東町十五ノ八四番地先

標識ノ種類

金属標。鋏。木杭

キザミ


点番号

12

線番号

II 540

要 図

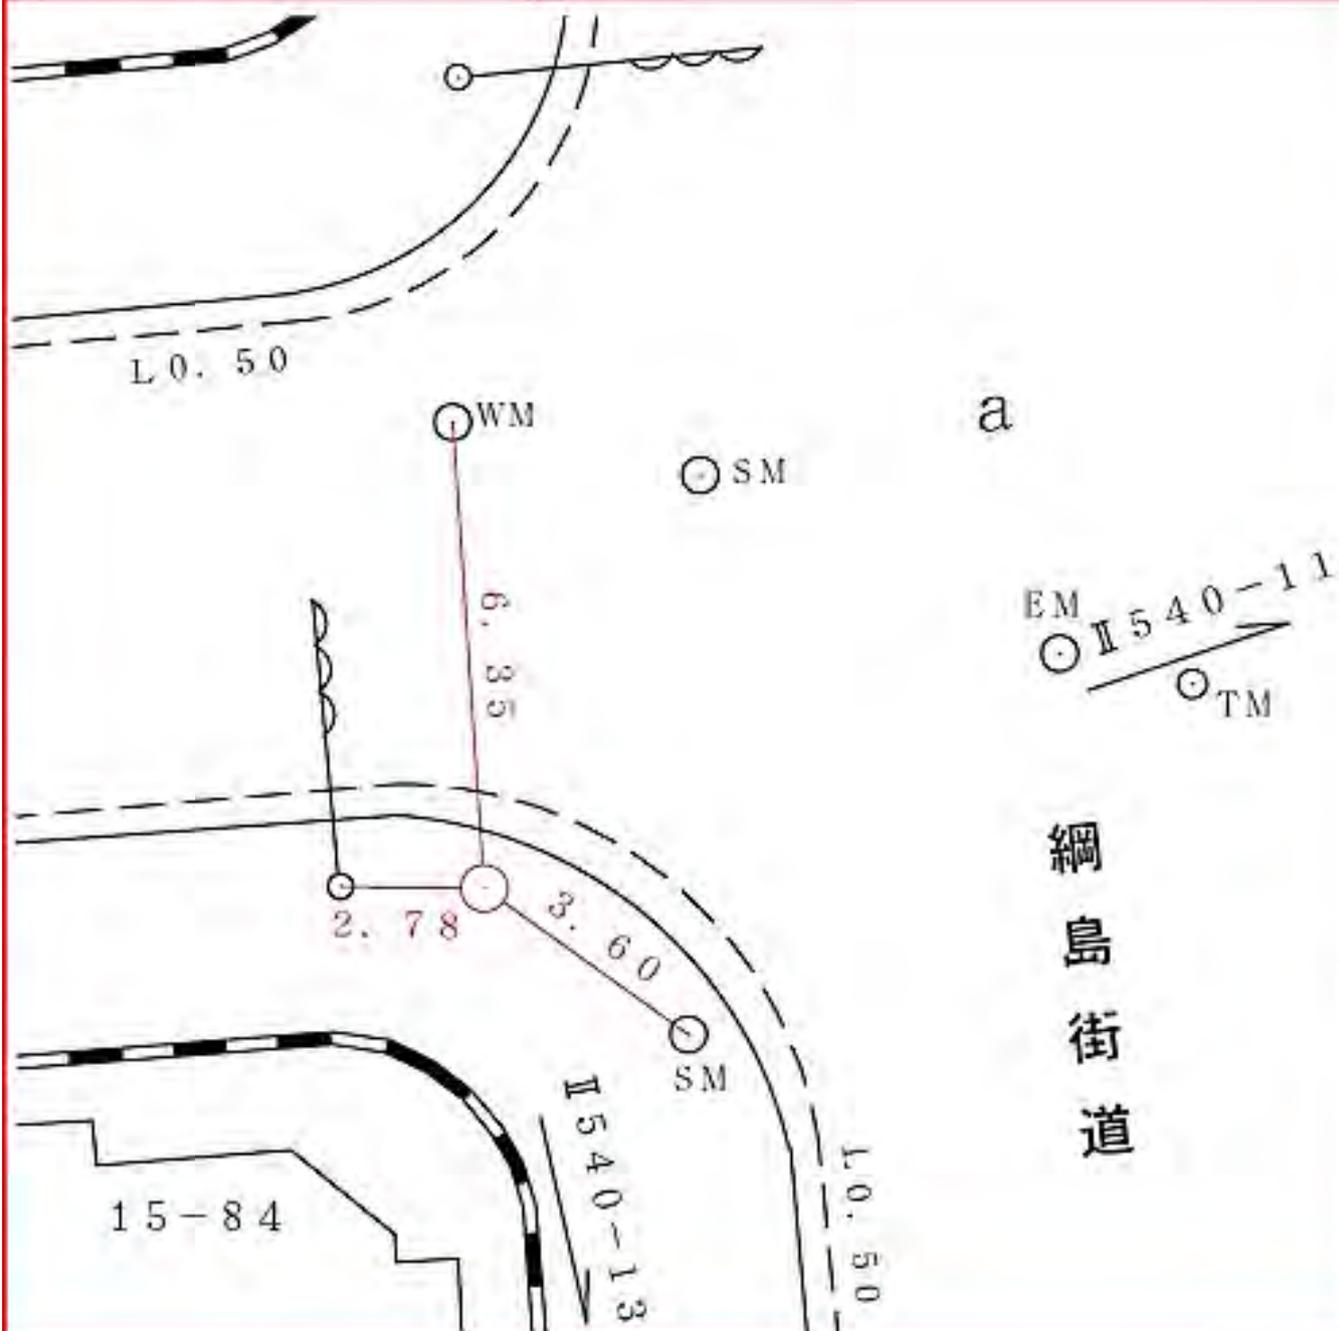

所在地

神奈川県白幡東町二一ノ九番地先

標識ノ種類

金属標。鋏。木杭

キザミ


点番号

13

線番号

II 540

要 図

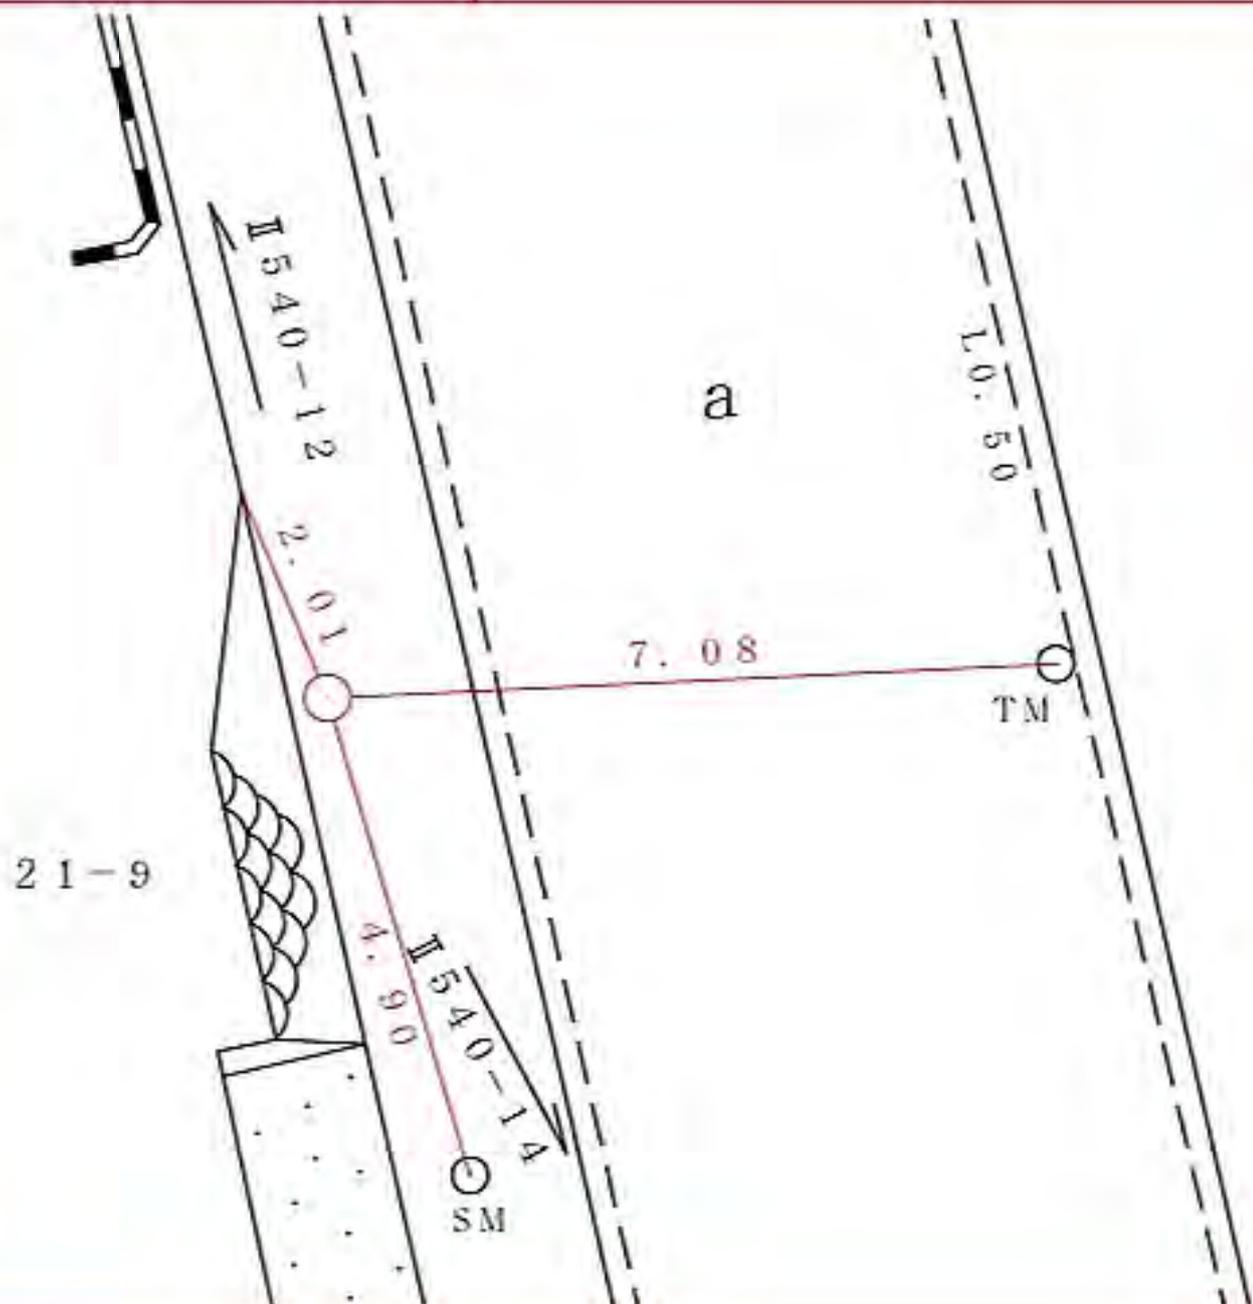

所在地

神奈川県白幡東町二四ノ一番地先

標識ノ種類

金属標。鋏。木杭

キザミ


点番号

14

線番号

II 540

要 図

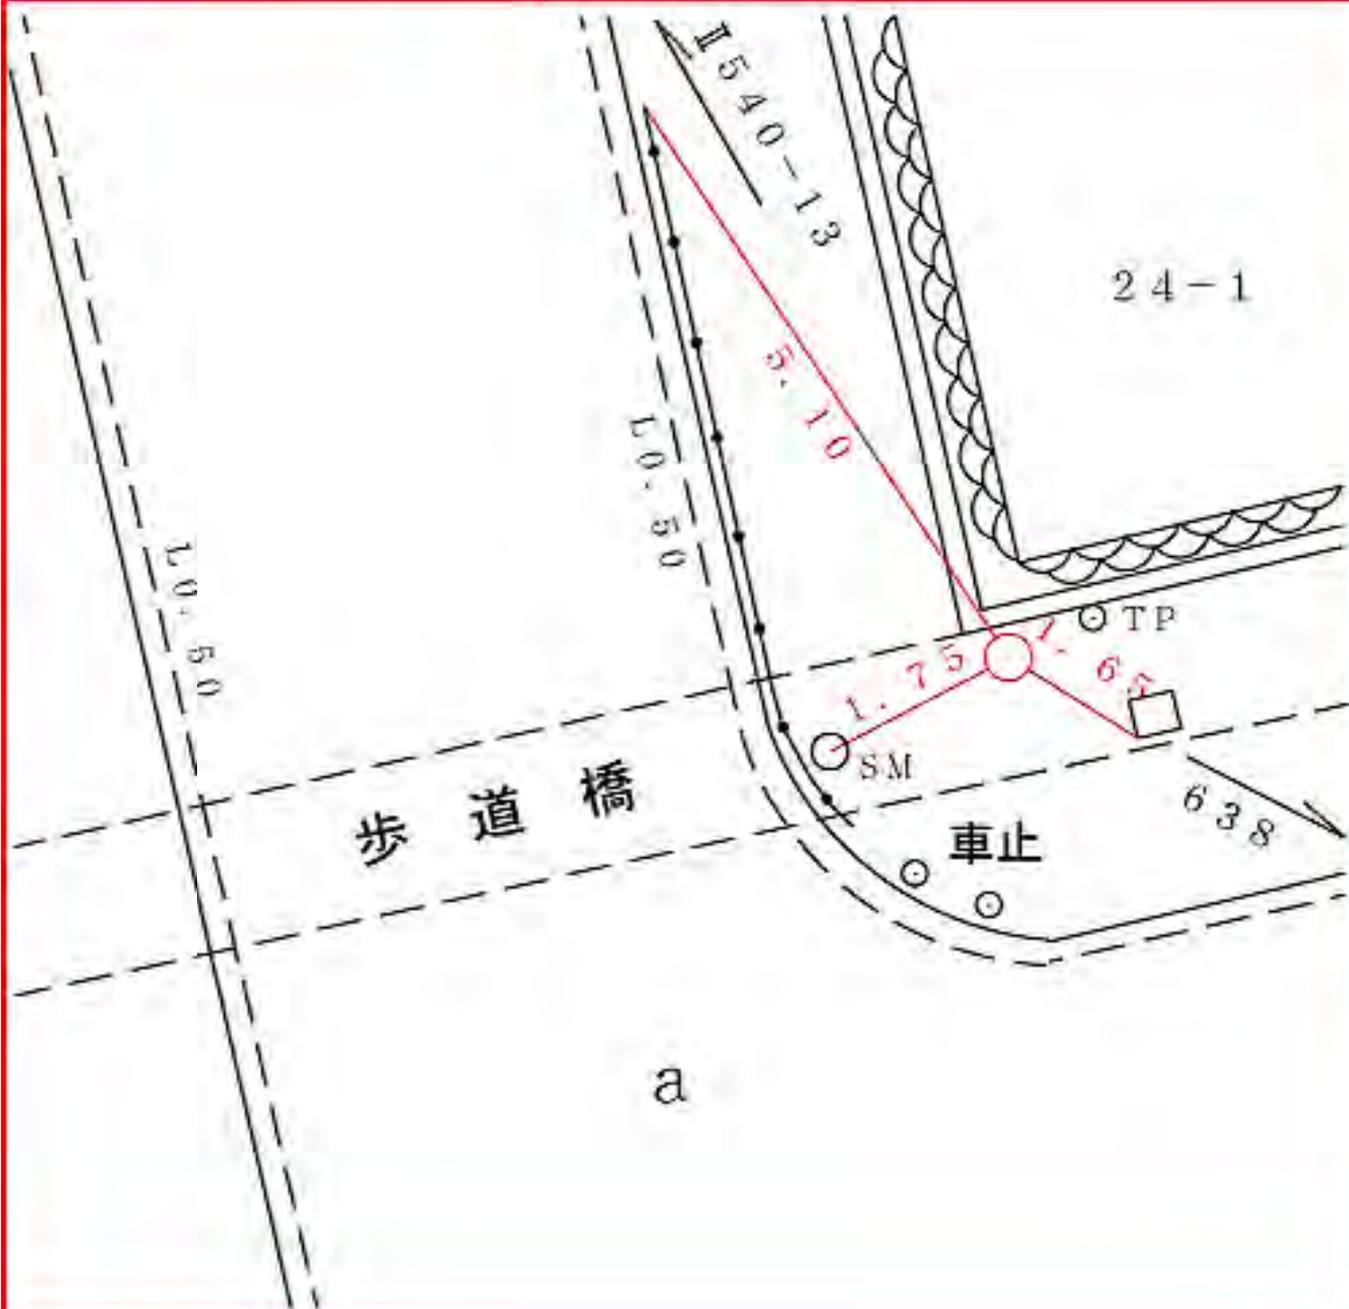

所在地

標識ノ種類

点番号

線番号

Ⅱ 5 4 0

1 5

金属標。鋏。木杭


キザミ

要

図

鶴見区岸谷二丁目一ノ一番地

Ⅱ 5 4 0 - 1 6

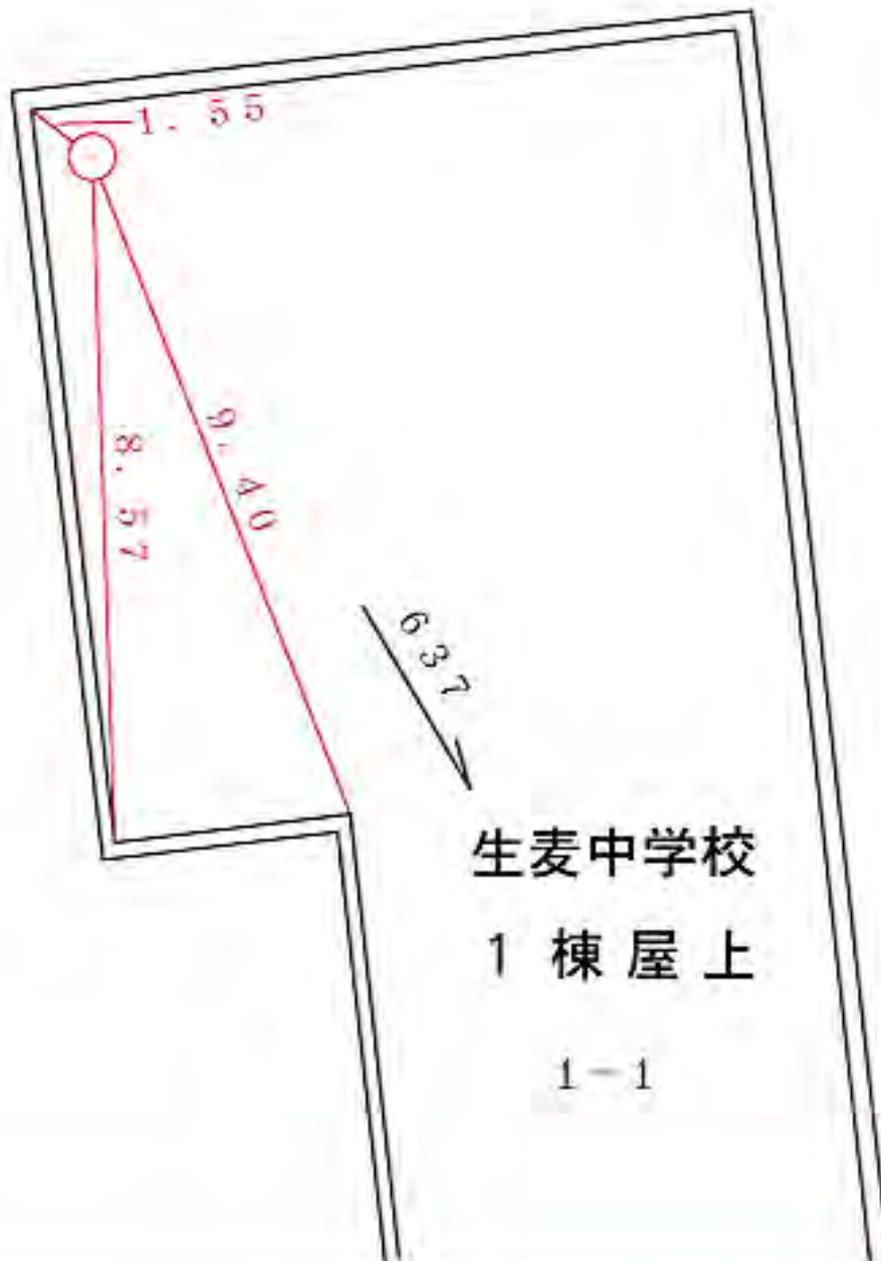

所在地

神奈川県神奈川区神之木台四三ノ八番地先

標識ノ種類

金属標。鋏。木杭

キザミ


点番号

16

線番号

Ⅱ540

要 図

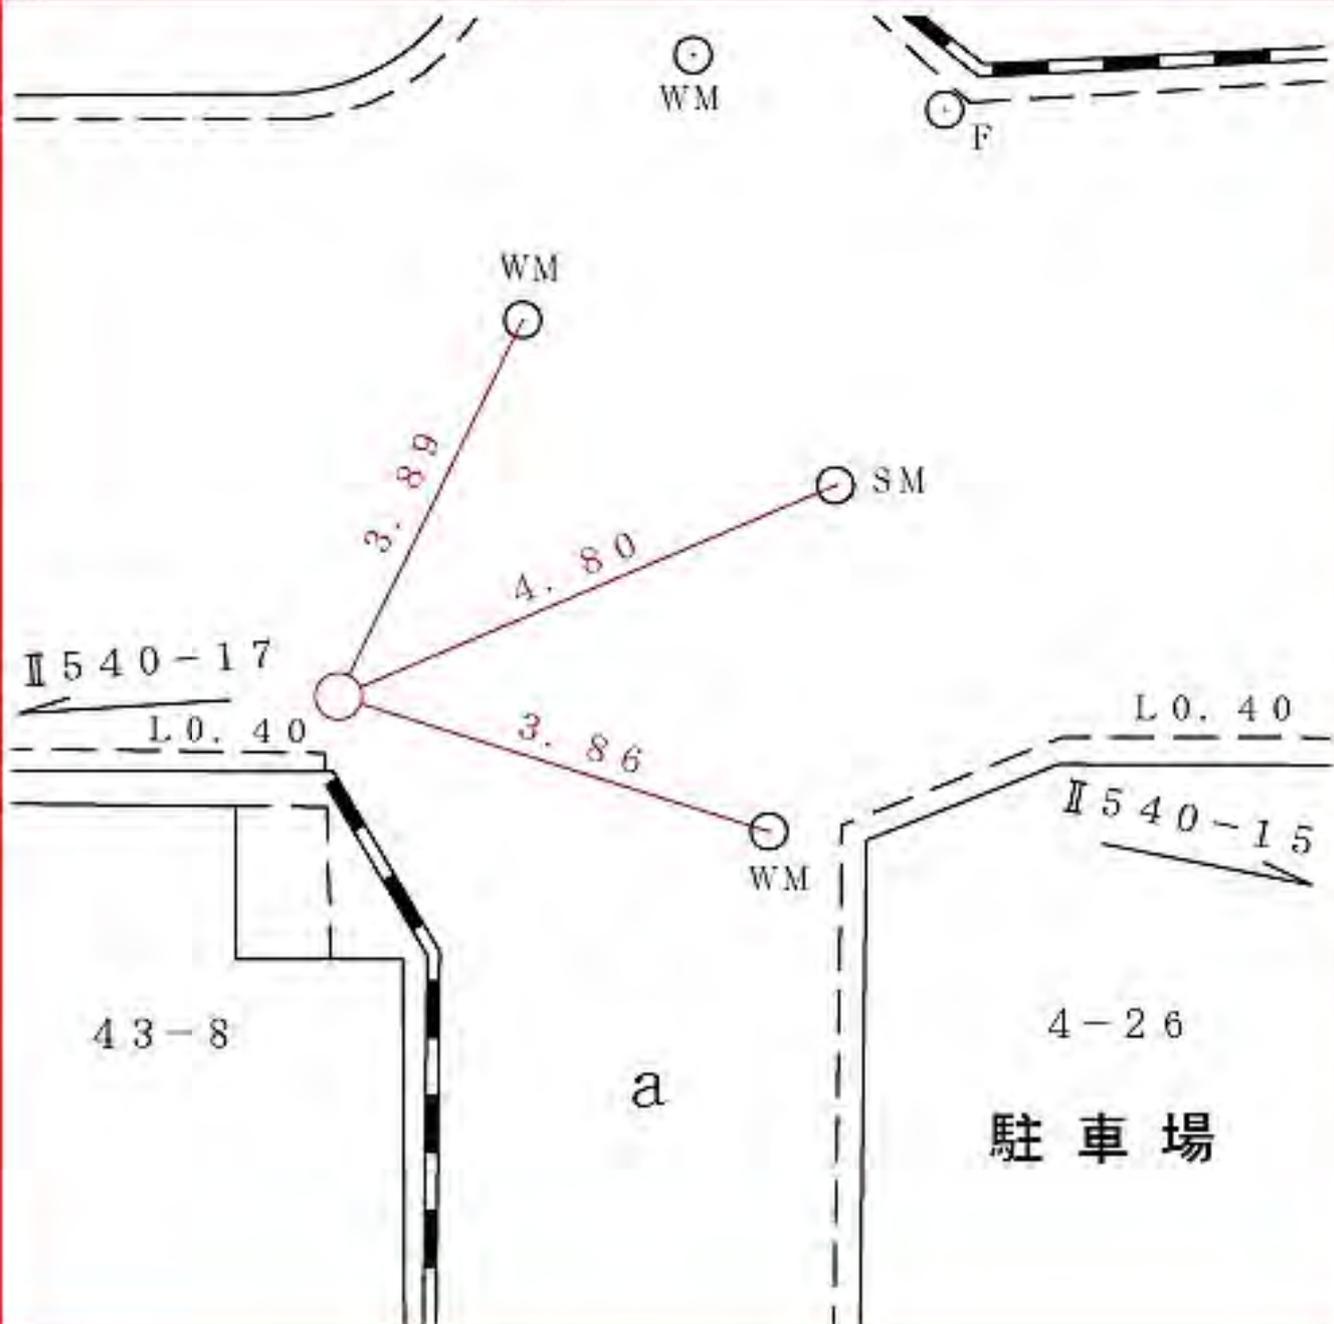

所在地

神奈川県神奈川区神之木台二七ノ十番地先

標識ノ種類

金属標。鋌。木杭

キザミ


点番号

17

線番号

Ⅱ540

要 図

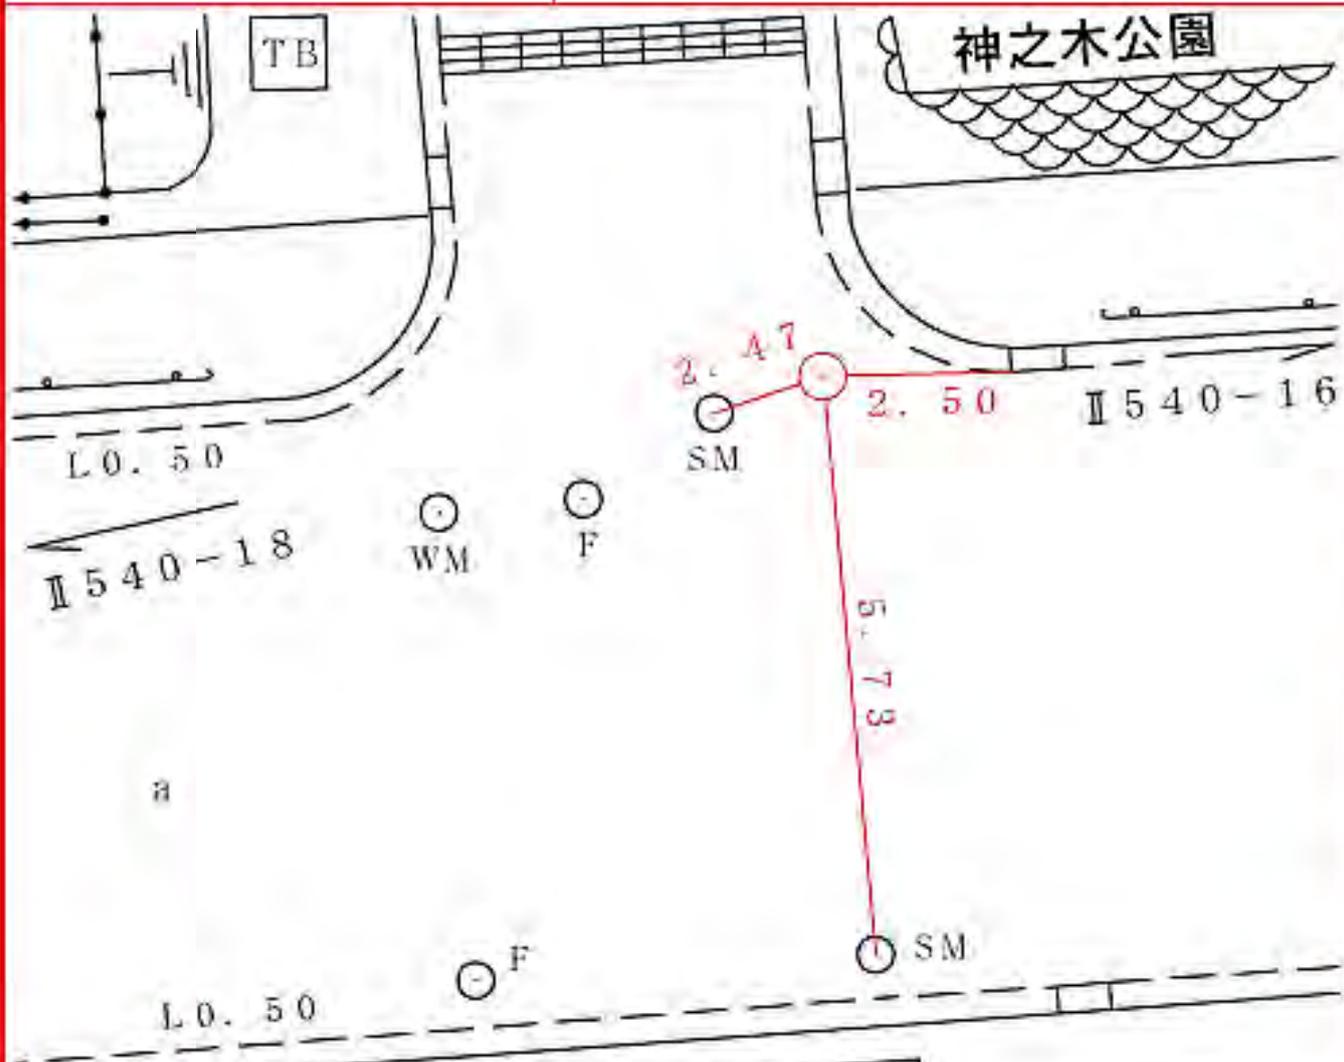

27-8

27-10
(有) 菅原製作所

(ガ)

シノブ
クリー
ニング

所在地

神奈川県神奈川区神之木台八ノ十番地先

標識ノ種類

金属標。鋌。木杭

キザミ


点番号

18

線番号

II 540

要 図

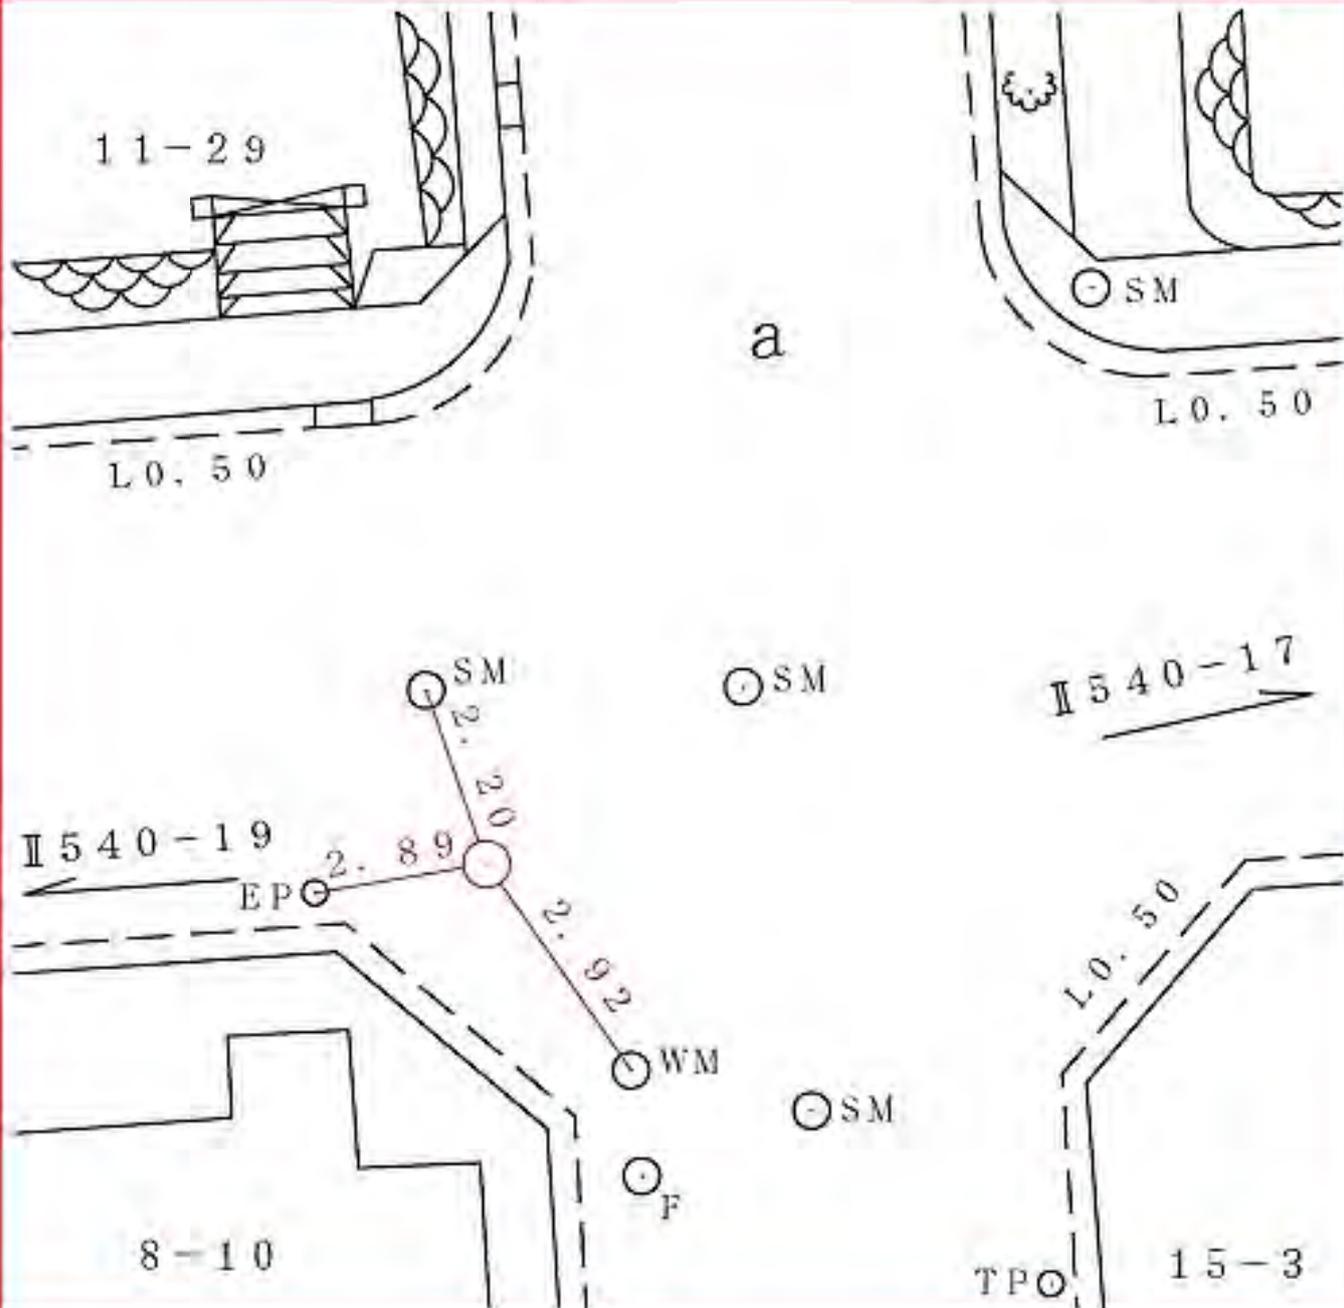

所在地

神奈川県入江二丁目二十ノ六番地先

標識ノ種類



金属標。鋏。木杭

キザミ

点番号

20

線番号

Ⅱ540

要 図



線番号	点番号	標識の種類	所在地
II 540	21	<div style="border: 1px solid black; border-radius: 50%; padding: 5px; display: inline-block;">金属標</div> ・ 鋌 ・ 木杭 キザミ	神奈川区入江二丁目二五六番五地先
要 図			

線番号	点番号	標識の種類	所在地
II 540	22	<div style="border: 1px solid black; border-radius: 50%; padding: 5px; display: inline-block;">金属標</div> ・鋌・木杭 キザミ	神奈川区入江二丁目二九六番五地先
要 図		<p>The map shows a road labeled II 540-23. A central marker is connected by red lines to three other markers with distances: 3.20 to a marker labeled SM, 7.15 to a marker labeled EP, and 8.15 to a marker labeled EP. Other markers include TM, TP, and F. A parking lot (駐車場) is located to the right, and plot 296-5 is labeled in the bottom right. Road II 540-21 is shown at the bottom.</p>	

線番号	点番号	標識の種類	所在地
II 540	23	<div style="border: 1px solid black; border-radius: 50%; padding: 5px; display: inline-block;">金属標</div> ・鋳・木杭 キザミ	神奈川区神之木町二番一六地先
要 図		<p>The map shows a utility line with several markers. A central point is connected to markers TM, WM, EP, and SM with distances 1.44, 4.38, and 12.65 respectively. Labels include II 540-18, II 540-22, 2-16, and スーパー.</p>	

所在地

標識ノ種類

点番号

線番号

金属標。鋏。木杭


2

Ⅱ541

キザミ

要 図

中区本牧和田三三ノ八番地先

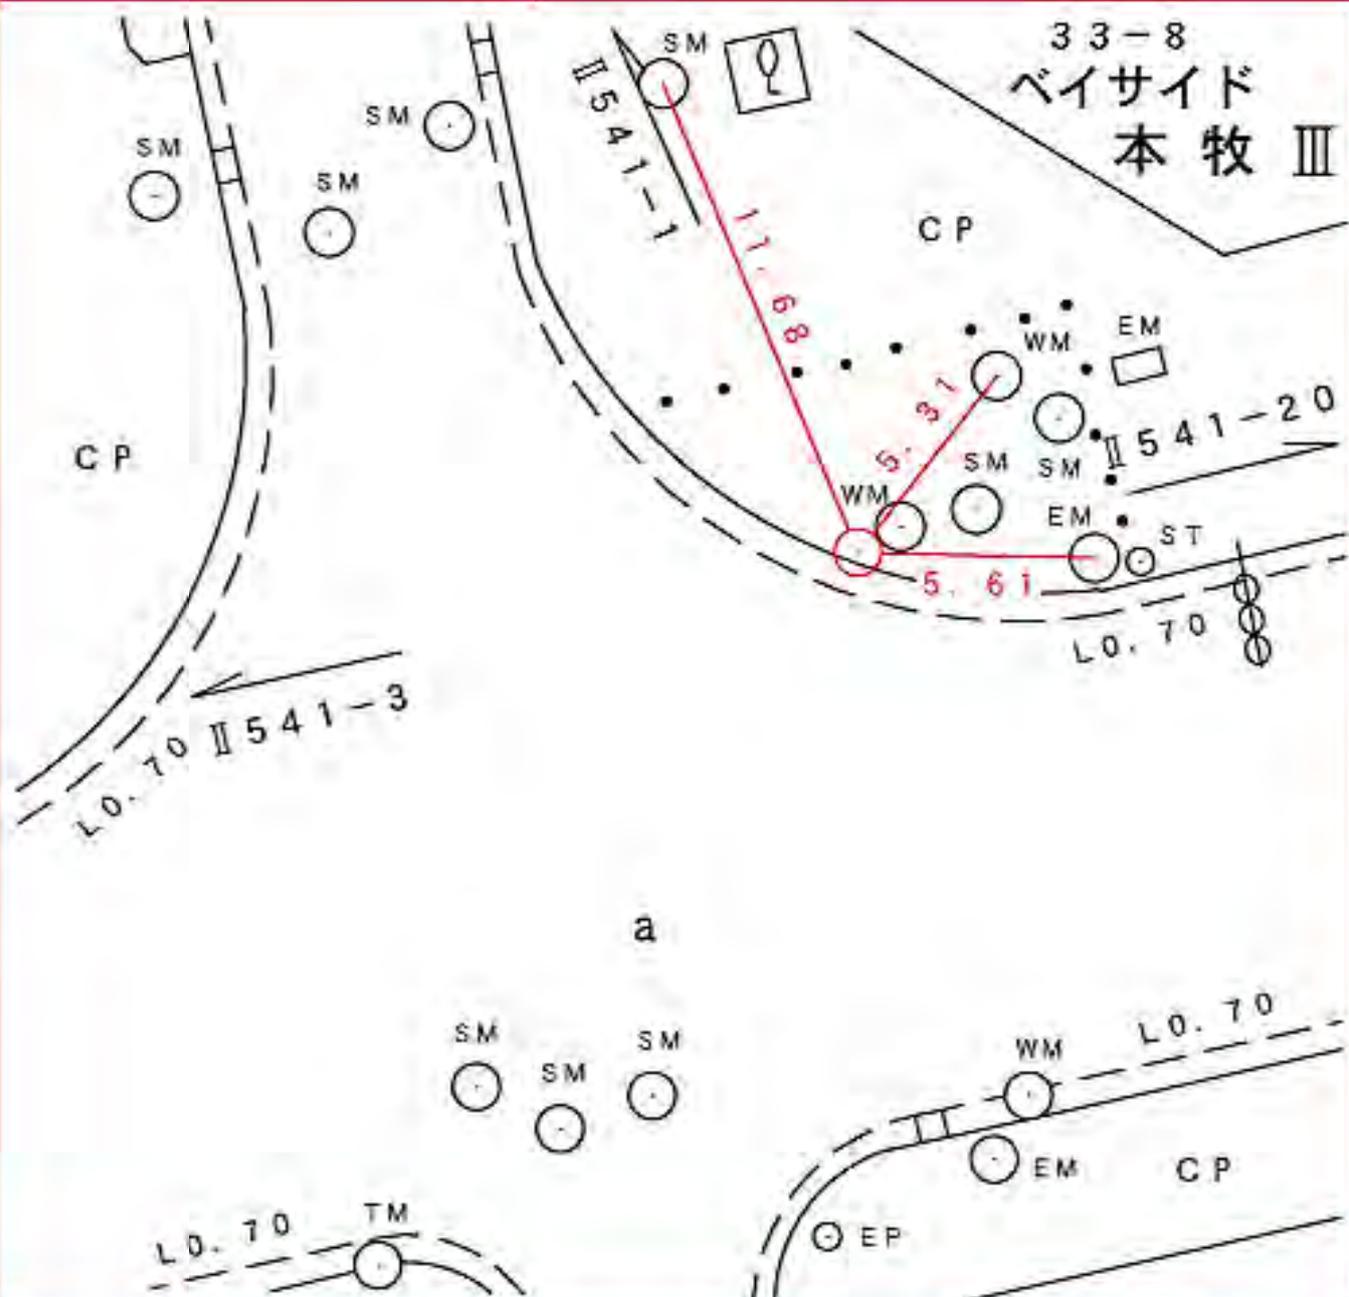

所在地

中区本牧間門三七ノ十二番地先

標識ノ種類

金属標。鋏。木杭

キザミ


点番号

3

線番号

Ⅱ541

要 図

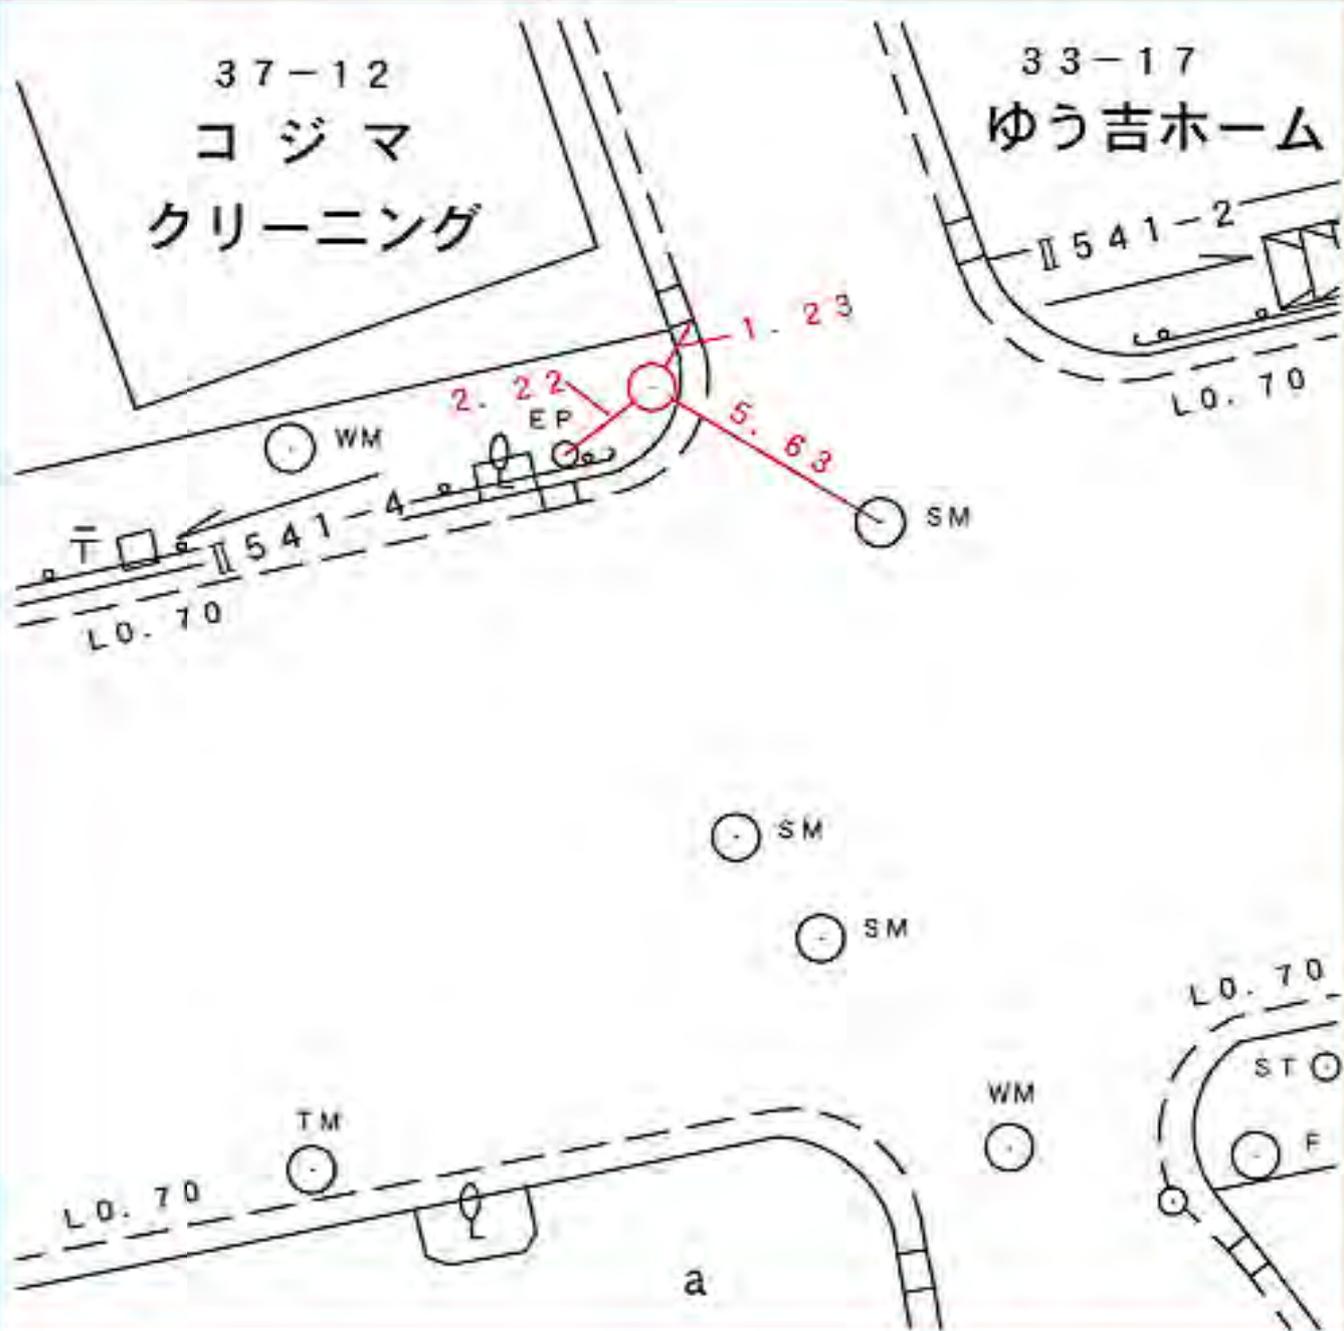


線番号	点番号	標識ノ種類	所在地
-----	-----	-------	-----

Ⅱ 5 4 1	4	<div style="border: 1px solid black; border-radius: 50%; width: 100px; height: 100px; display: flex; align-items: center; justify-content: center; margin: 0 auto;"> 金属標 </div> 。 鋏 。 木杭	
---------	---	--	--

要 図	キザミ	
-----	-----	--

中区本牧間門三六ノ九番地先

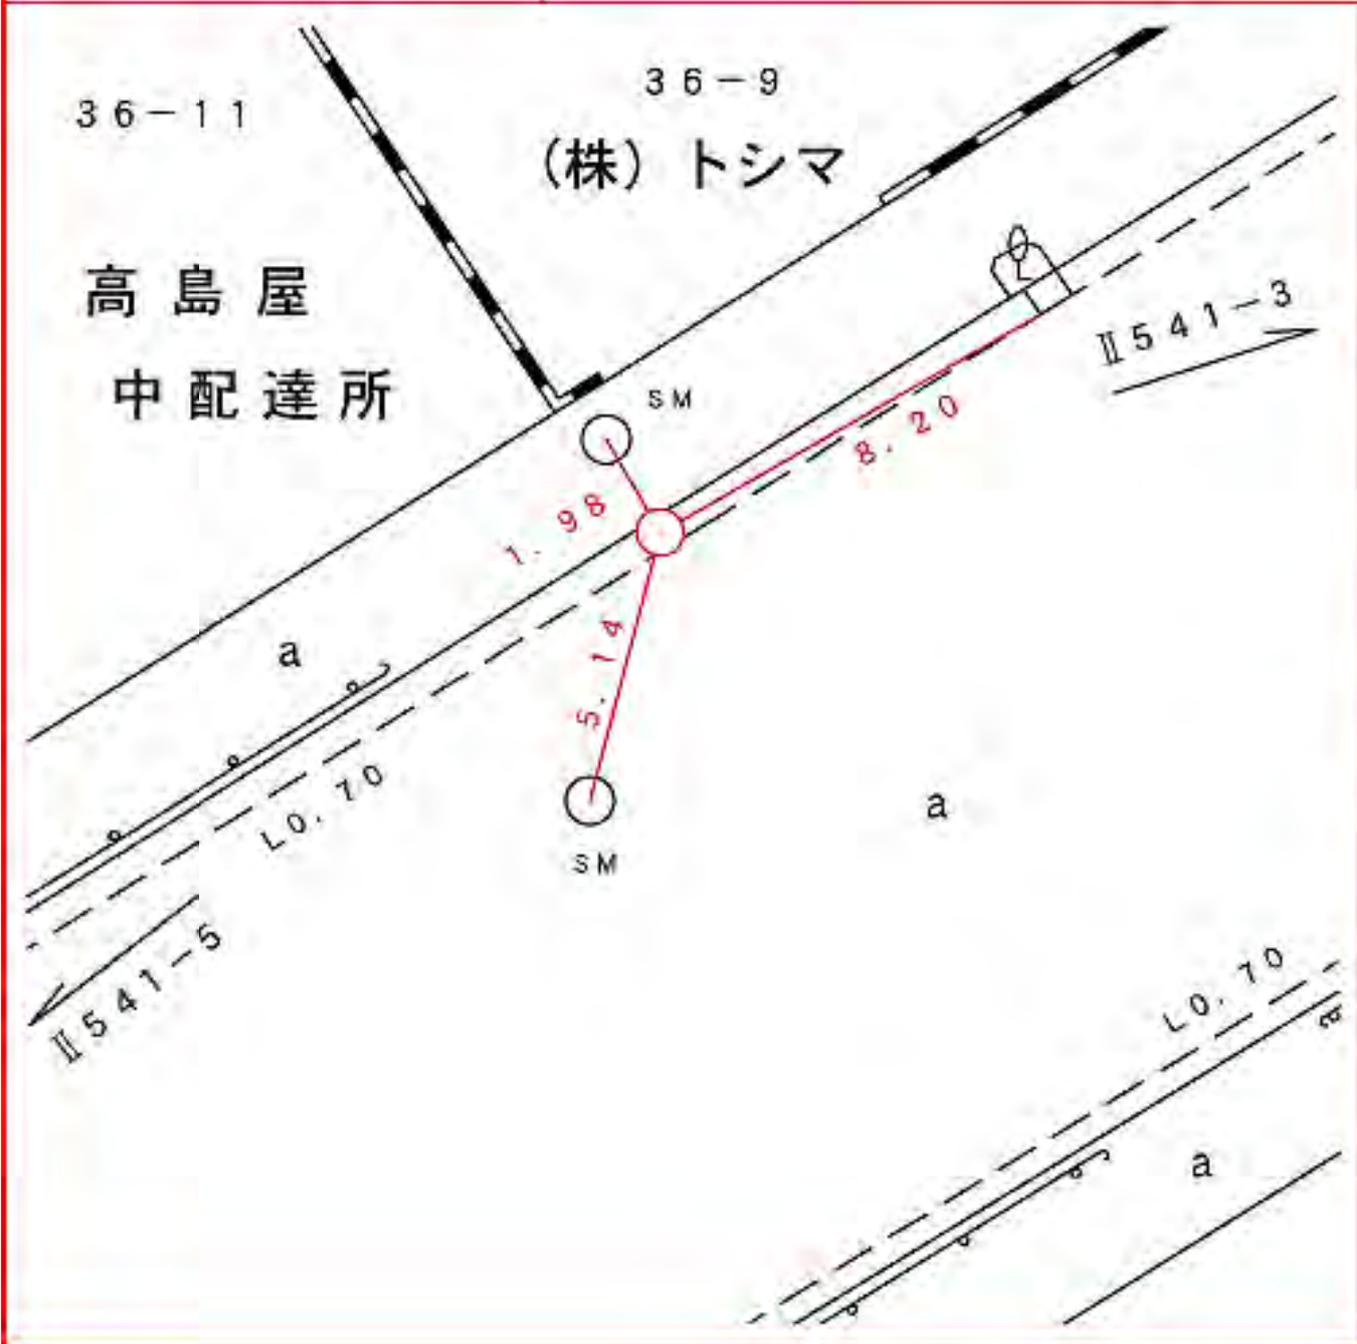

所在地

標識ノ種類

点番号

線番号

金属標。鋏。木杭


6

II 541

キザミ

要 図

中区根岸加曾台一ノ一番地先

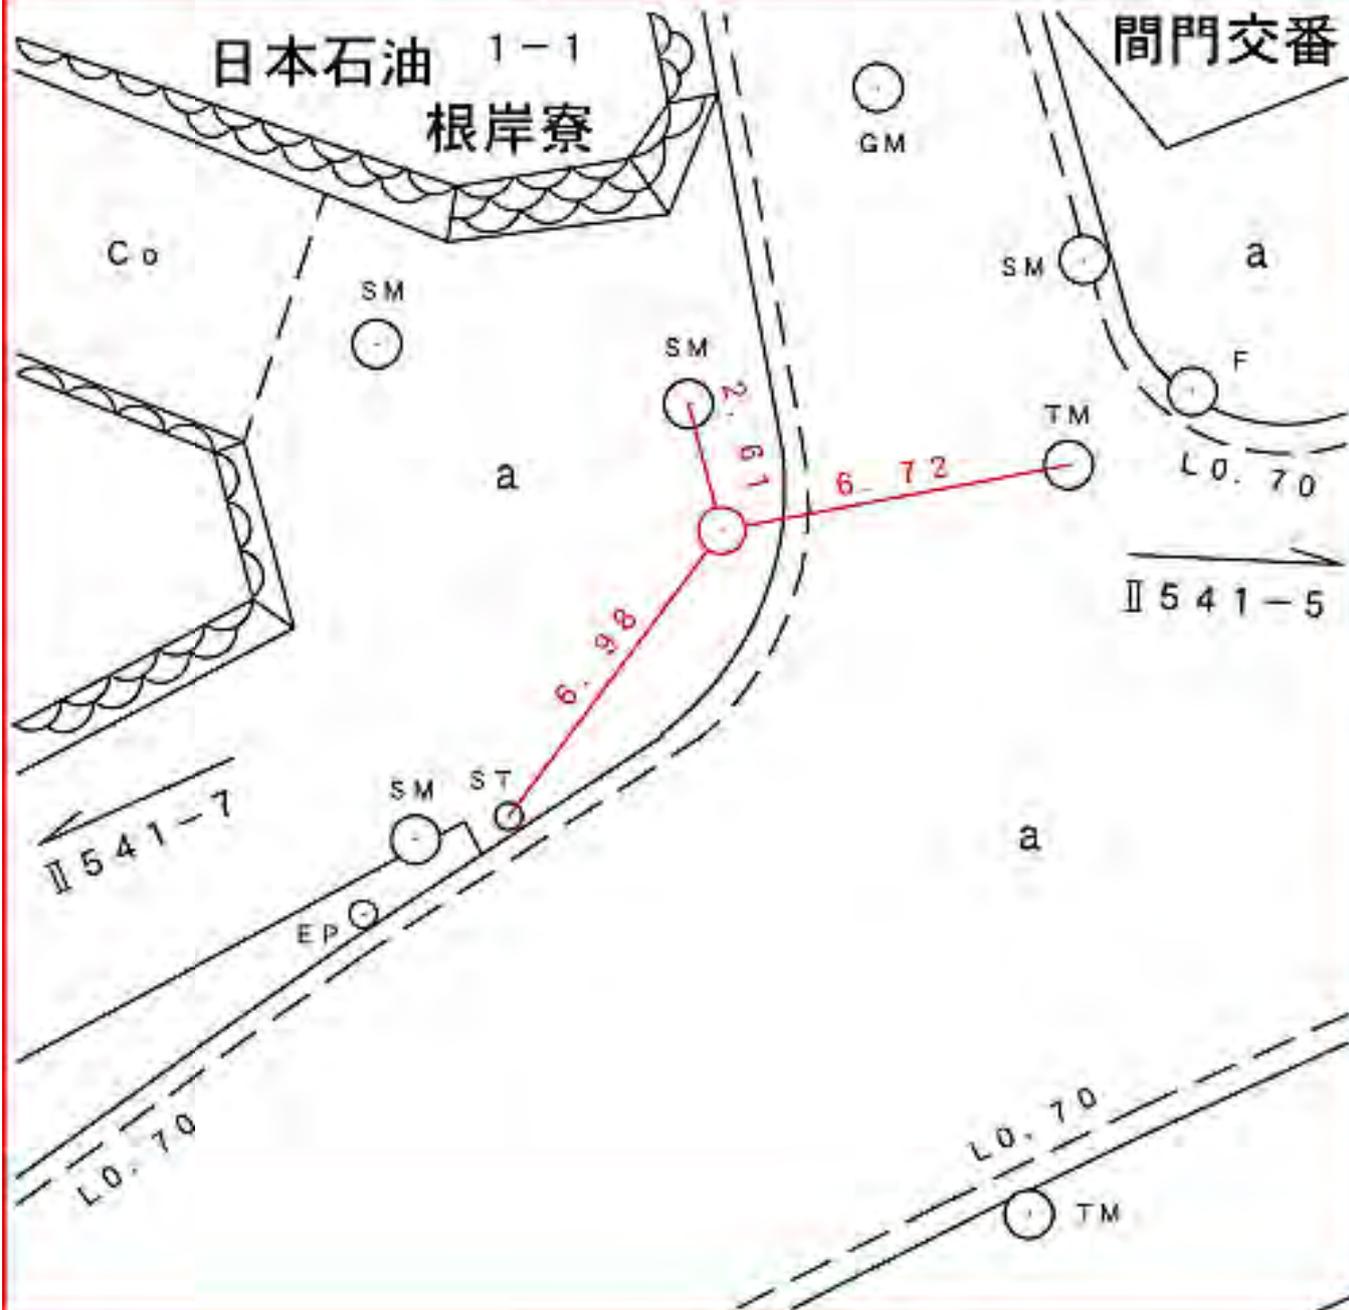

所在地

標識ノ種類

点番号

線番号

中区根岸町一ノ一番地先


金属標。鋌。木杭

キザミ

7

II 541

要 図

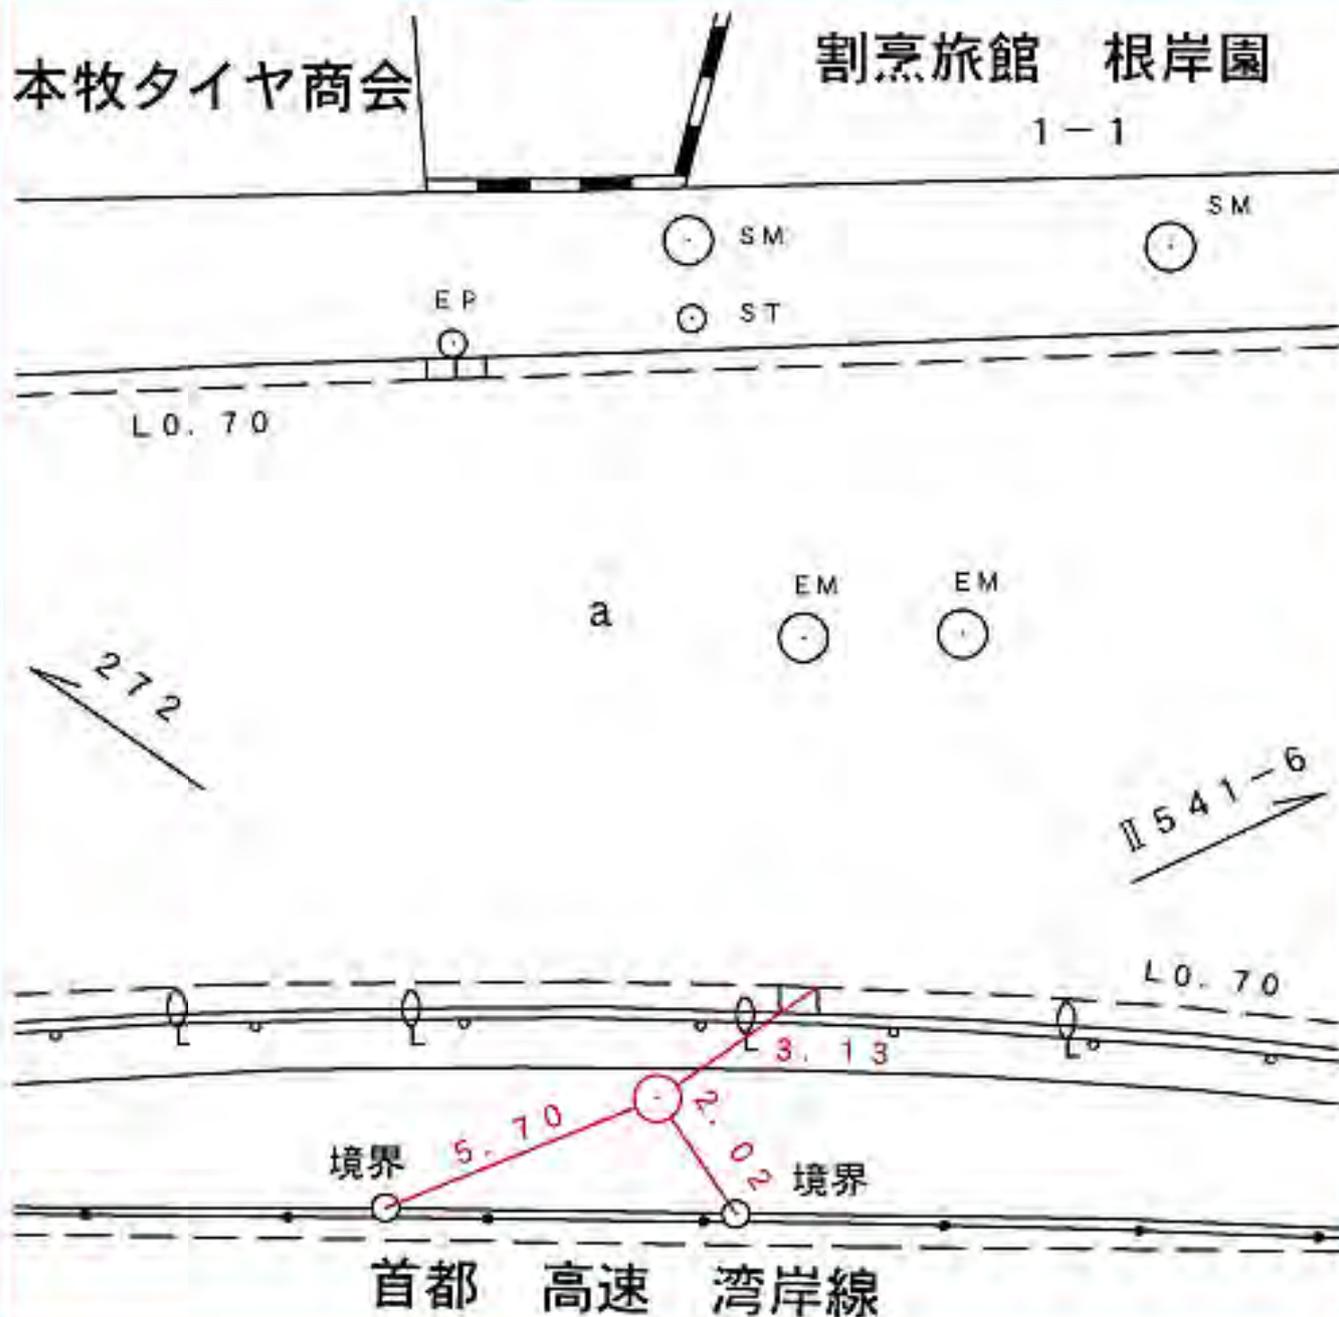

所在地

標識ノ種類

点番号

線番号

中区本牧大里町三六ノ十八番地先

金属標。鋏。木杭

キザミ

8

II 5 4 1

要 図



本牧臨海公園

所在地

中区本牧大里町二六ノ十二番地先

標識ノ種類

金属標。鋏。木杭

キザミ


点番号

9

線番号

II 541

要 図

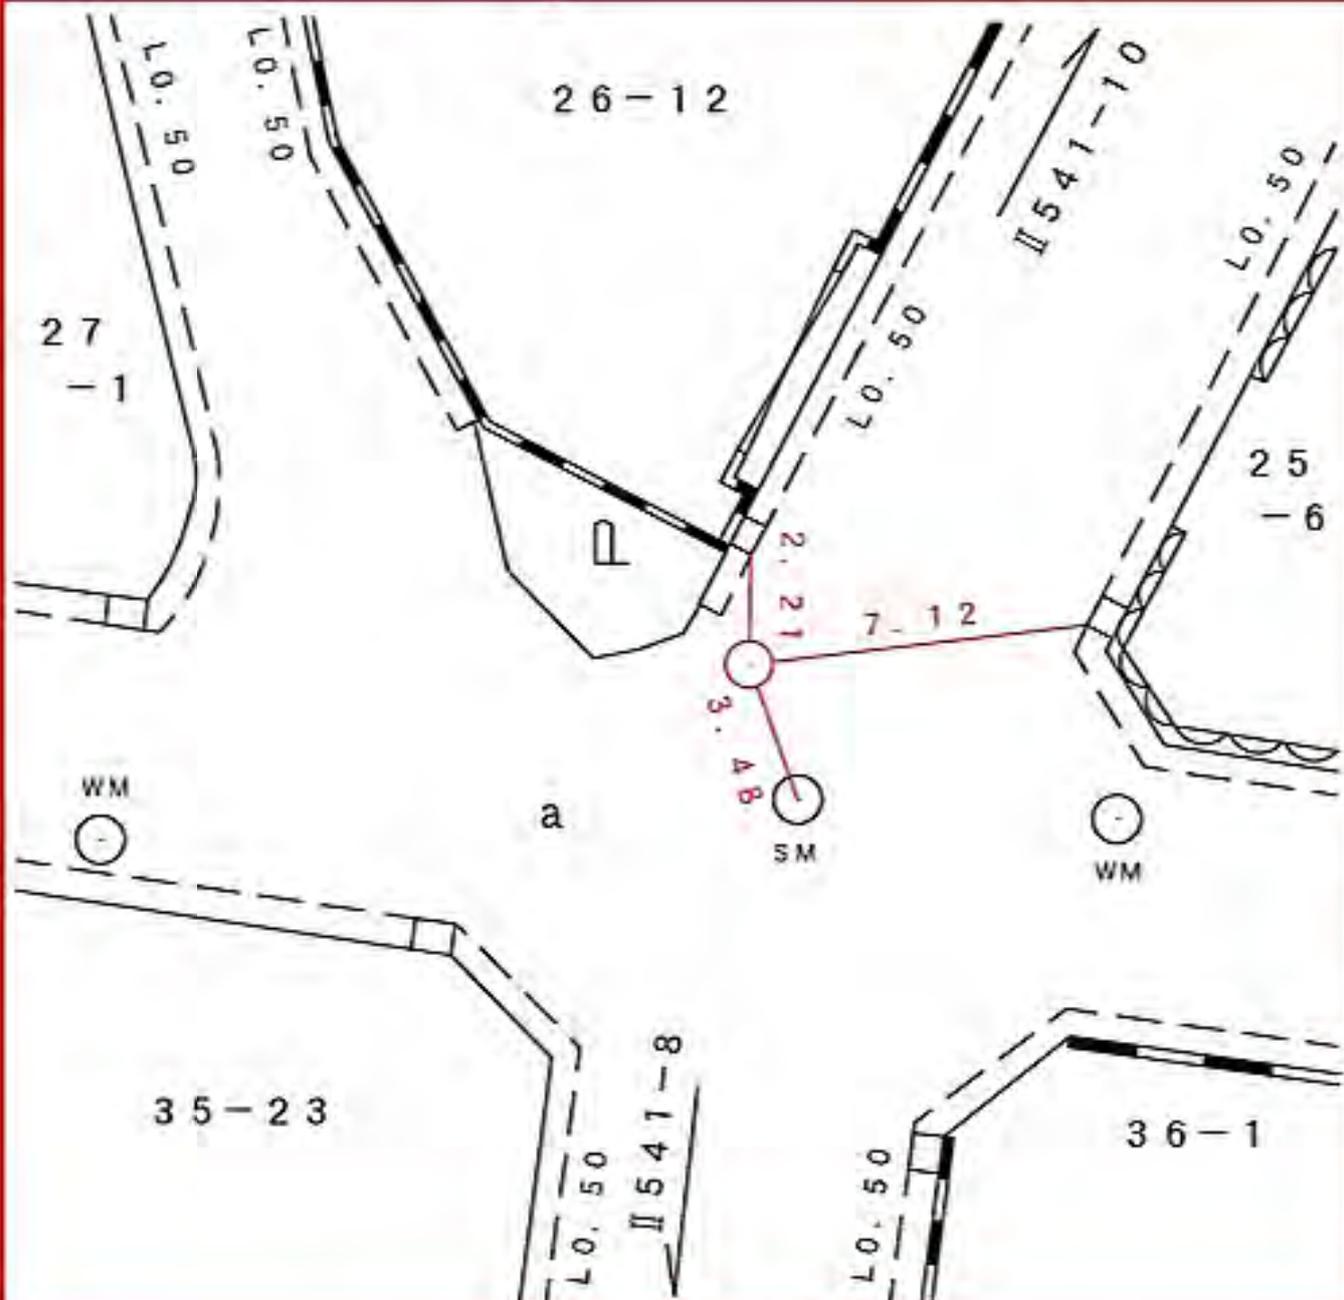

所在地

中区本牧大里町十九ノ十七番地先

標識ノ種類

金属標。鋏。木杭

キザミ


点番号

10

線番号

II 541

要 図

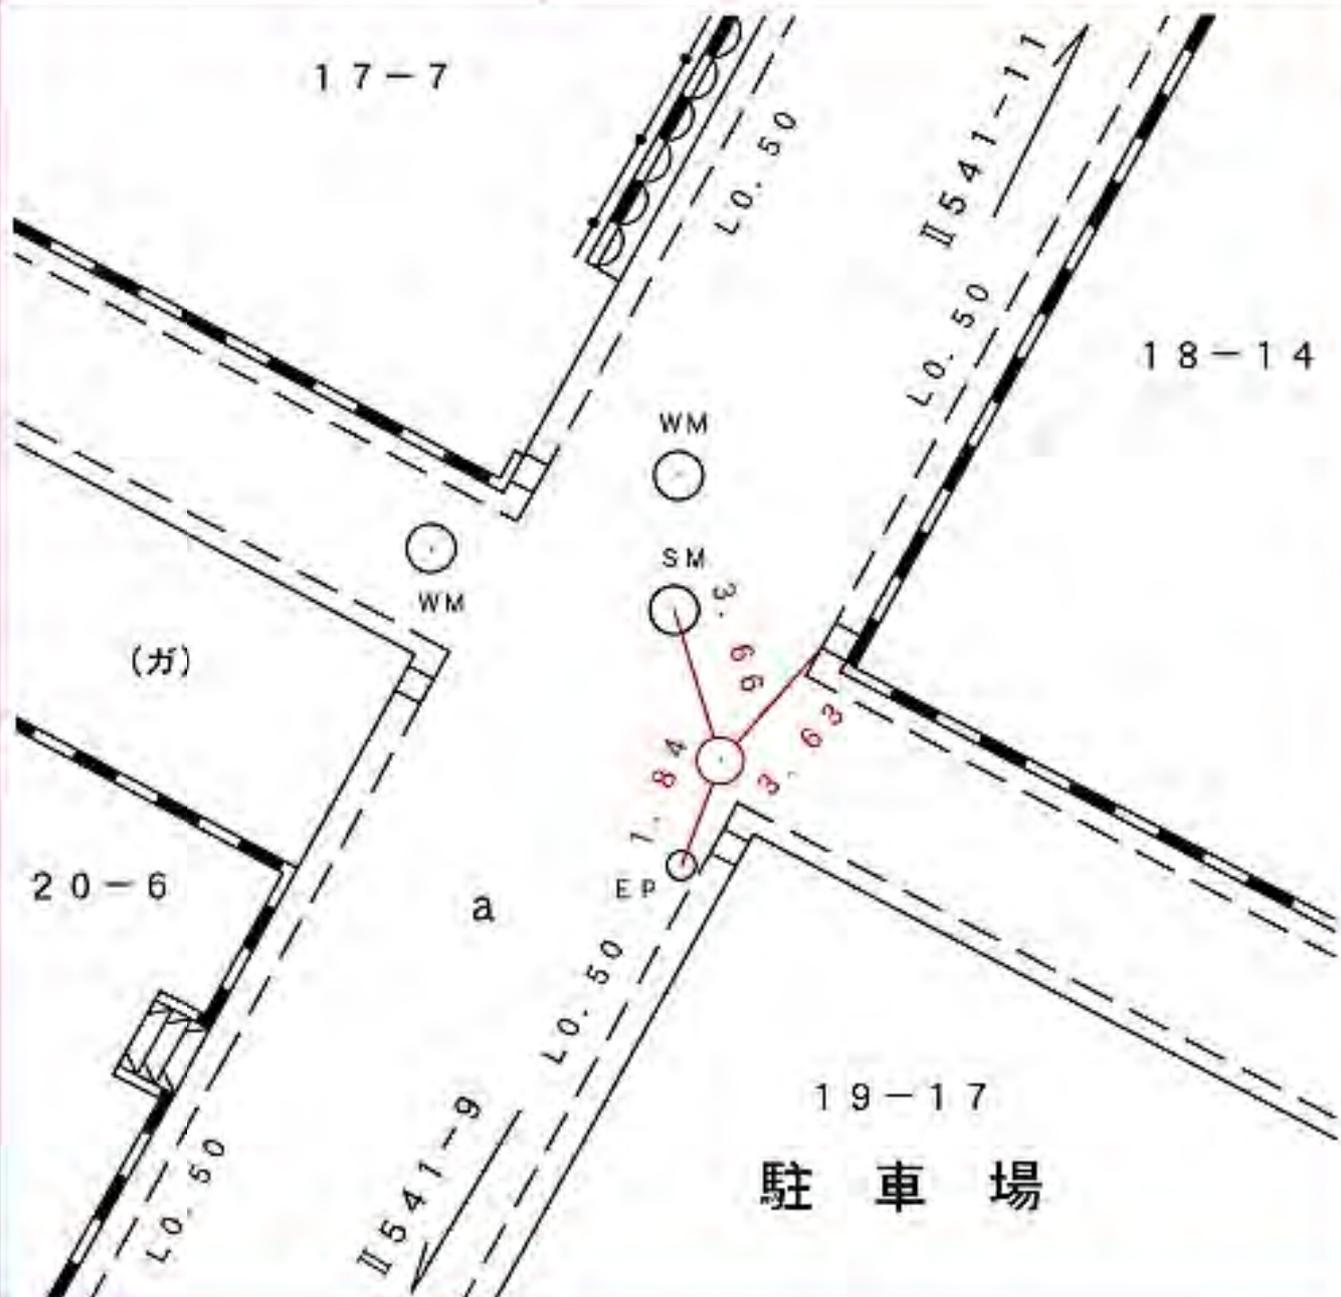

所在地

中区本牧大里町八ノ二二番地先

標識ノ種類

金属標。鋏。木杭

キザミ


点番号

11

線番号

II 541

要 図

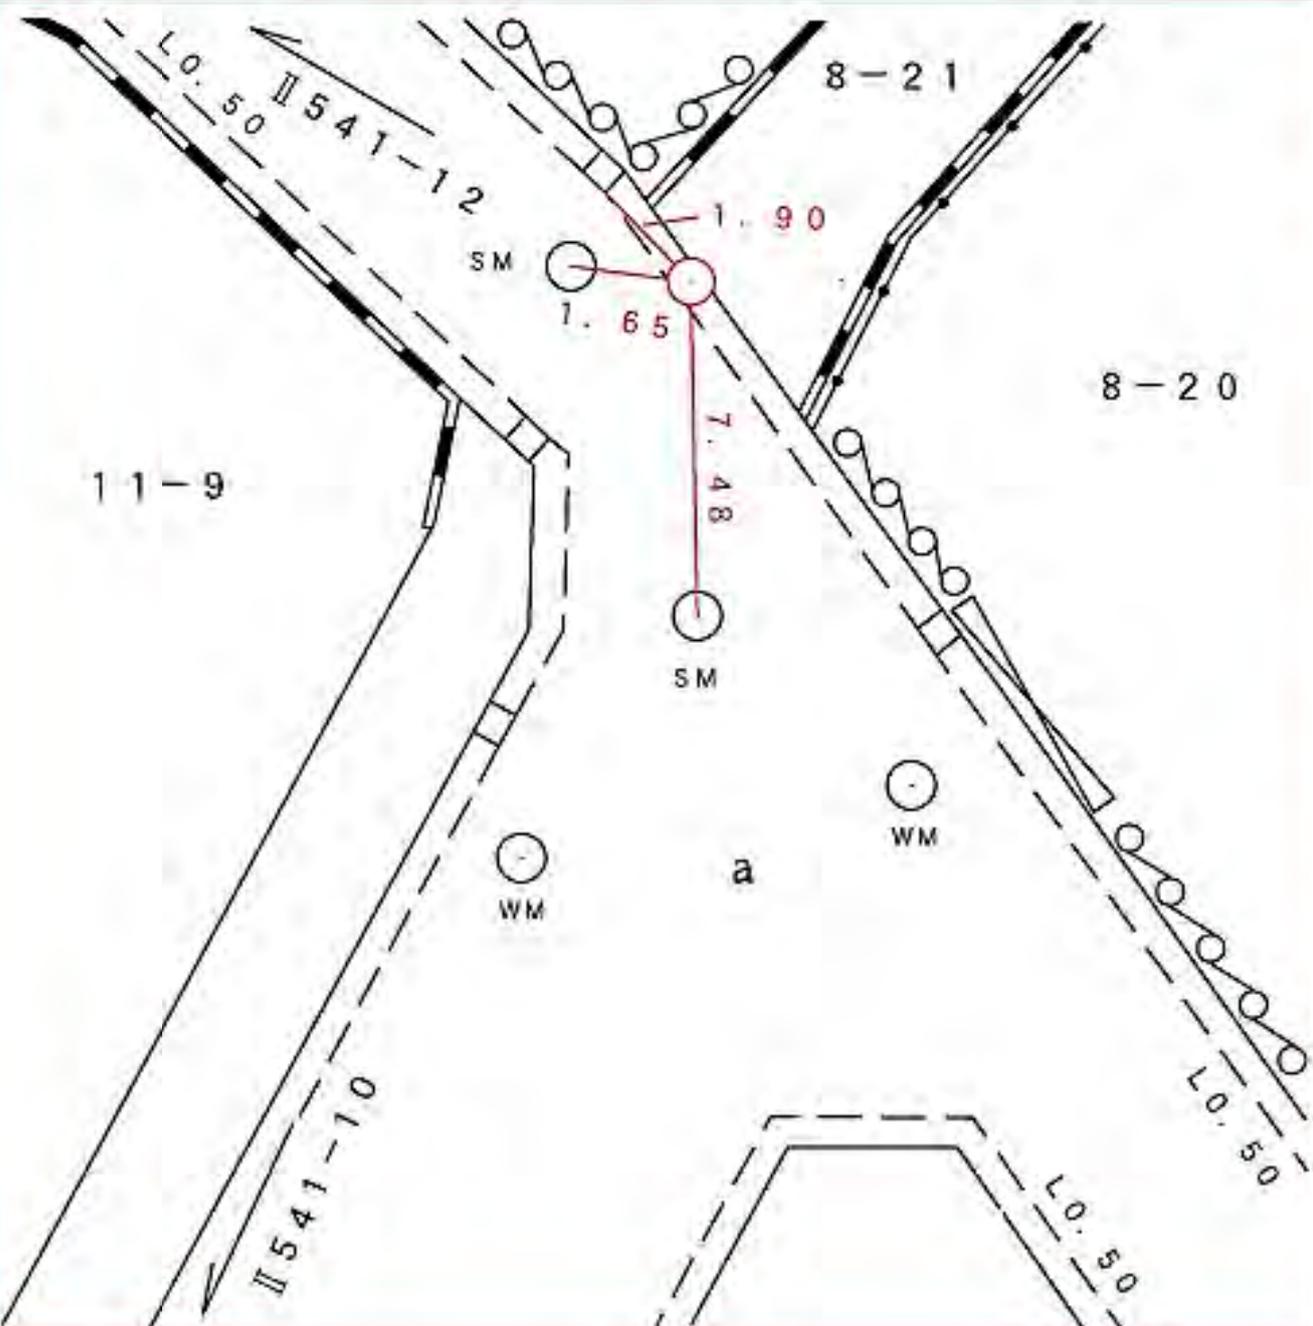

所在地

中区本牧大里町十ノ十五番地先

標識ノ種類

金属標。鋏。木杭

キザミ


点番号

12

線番号

Ⅱ541

要 図

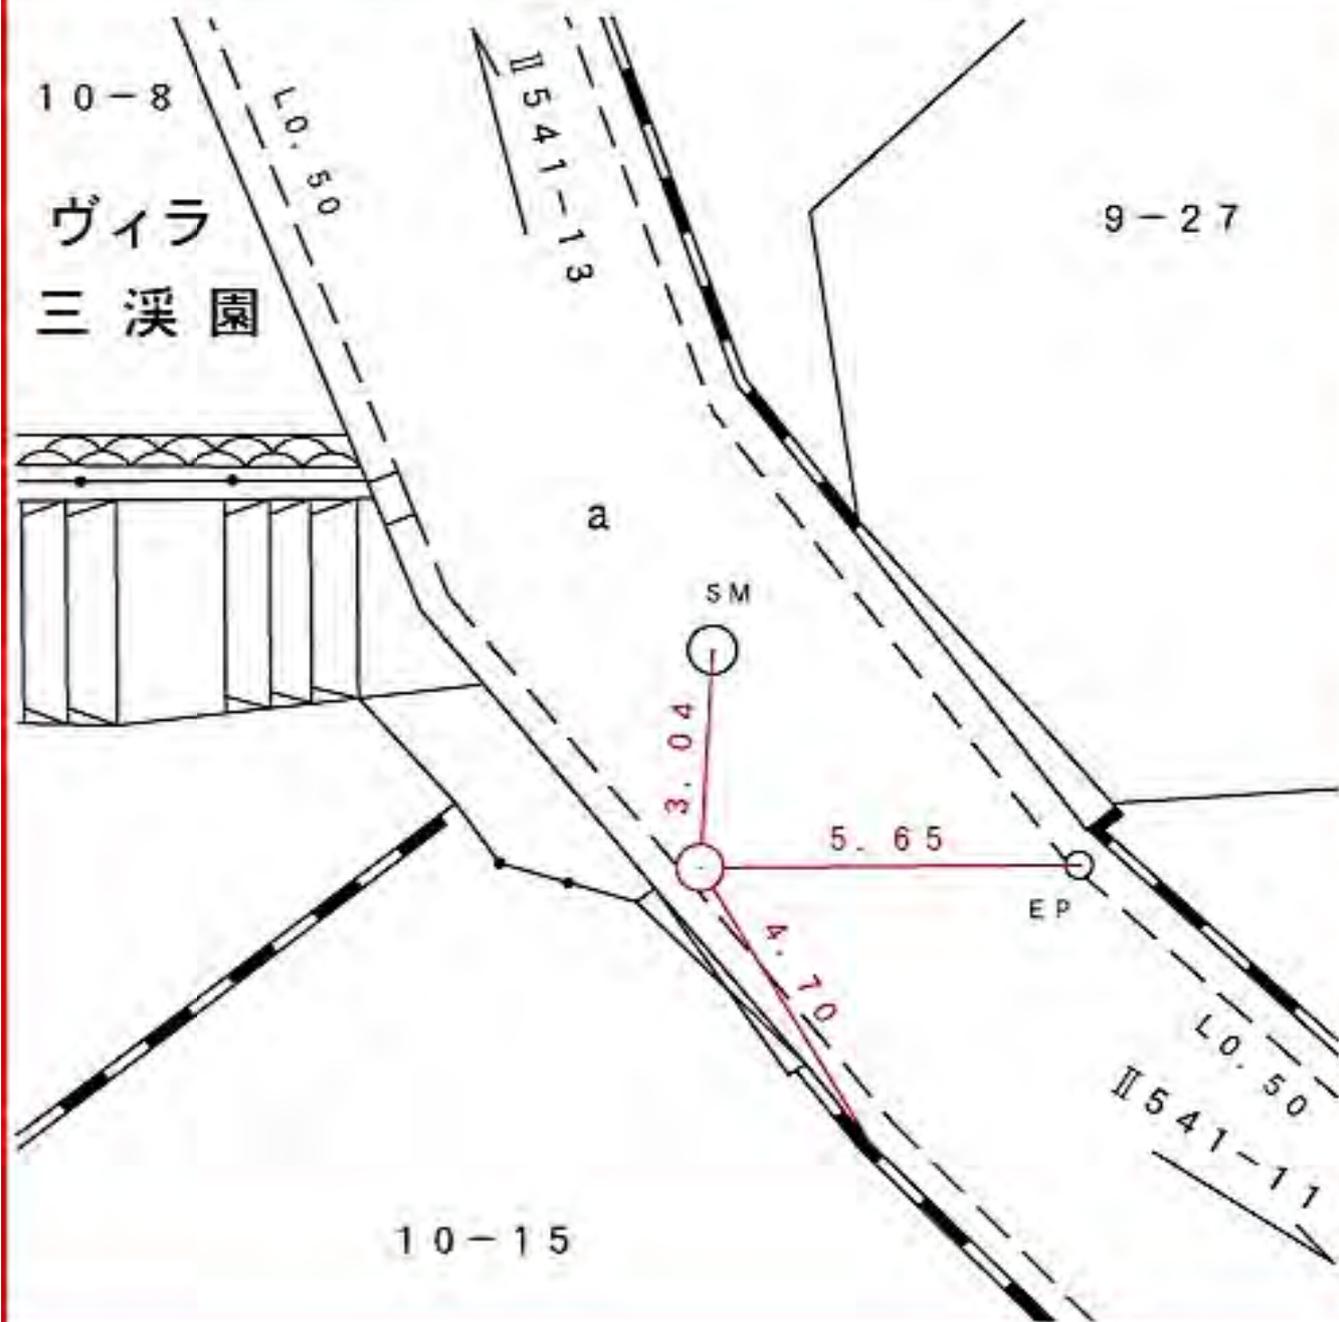

所在地

中区本牧大里町十六ノ十九番地先

標識ノ種類

金属標。鋌。木杭

キザミ

点番号

13

線番号

Ⅱ541

要 図



所在地

中区本牧三之谷三六ノ四番地先

標識ノ種類

金属標。鋏。木杭

キザミ


点番号

14

線番号

Ⅱ541

要 図

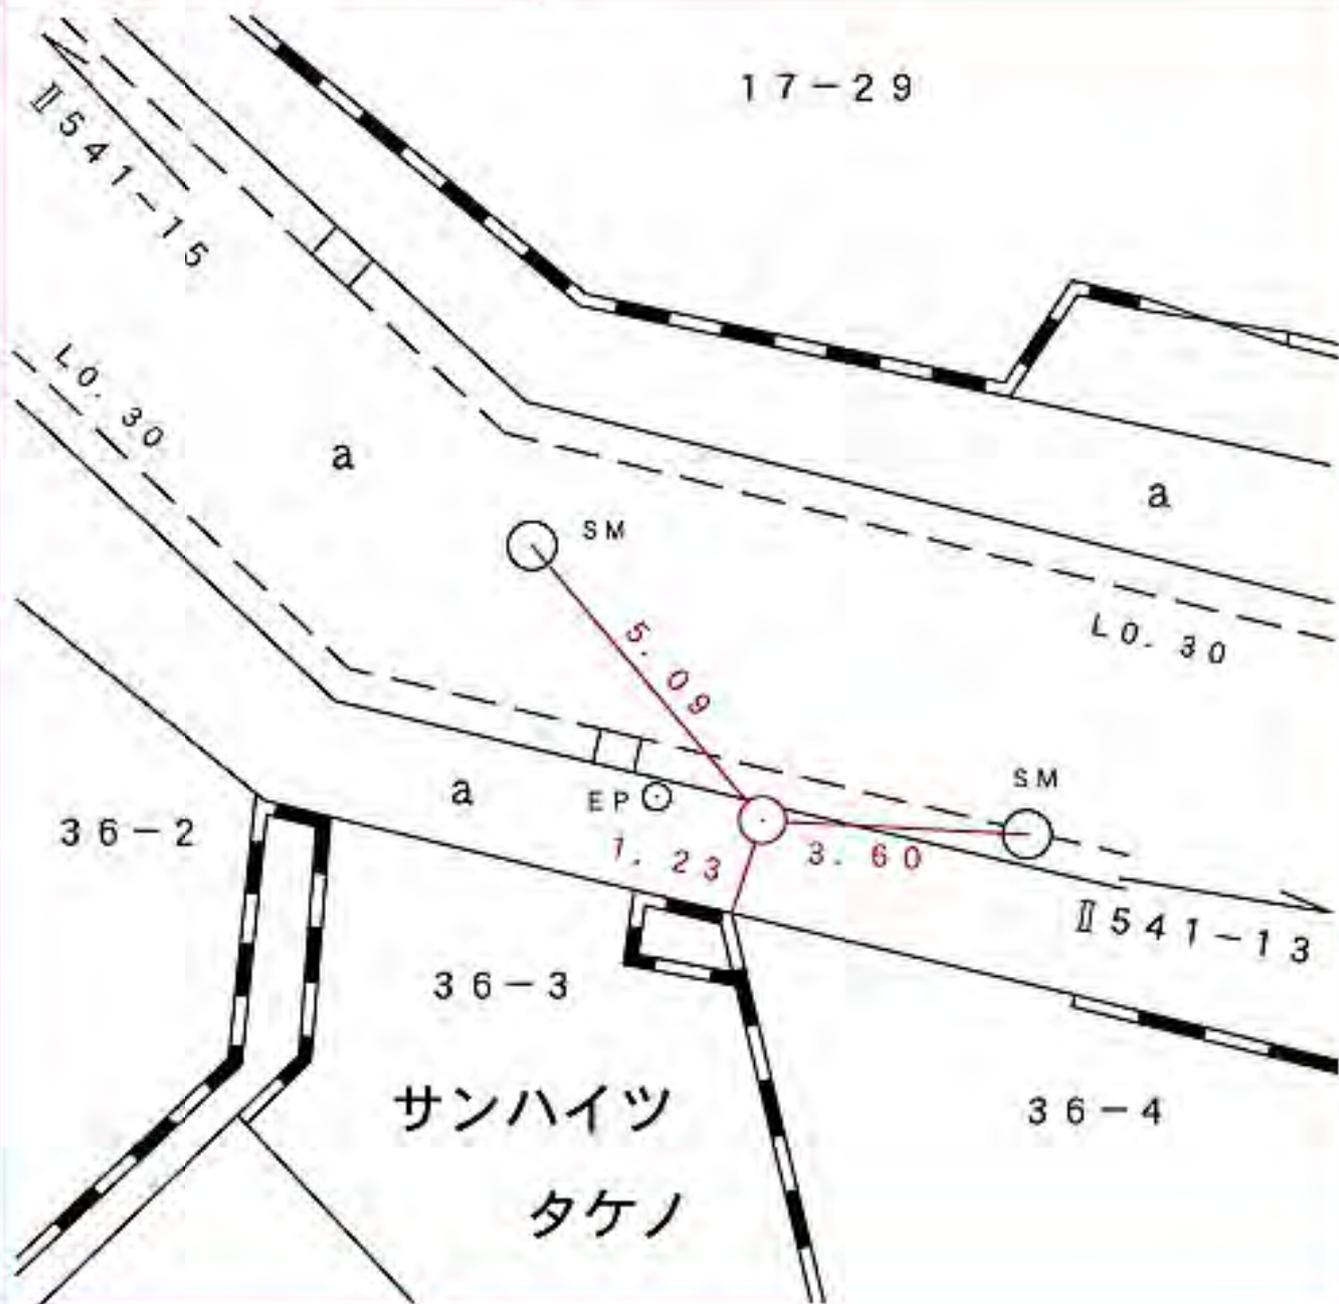

所在地

標識ノ種類

点番号

線番号

金属標。鋏。木杭

15


II 541

キザミ

図

要

中区本牧三之谷二九ノ十番地先

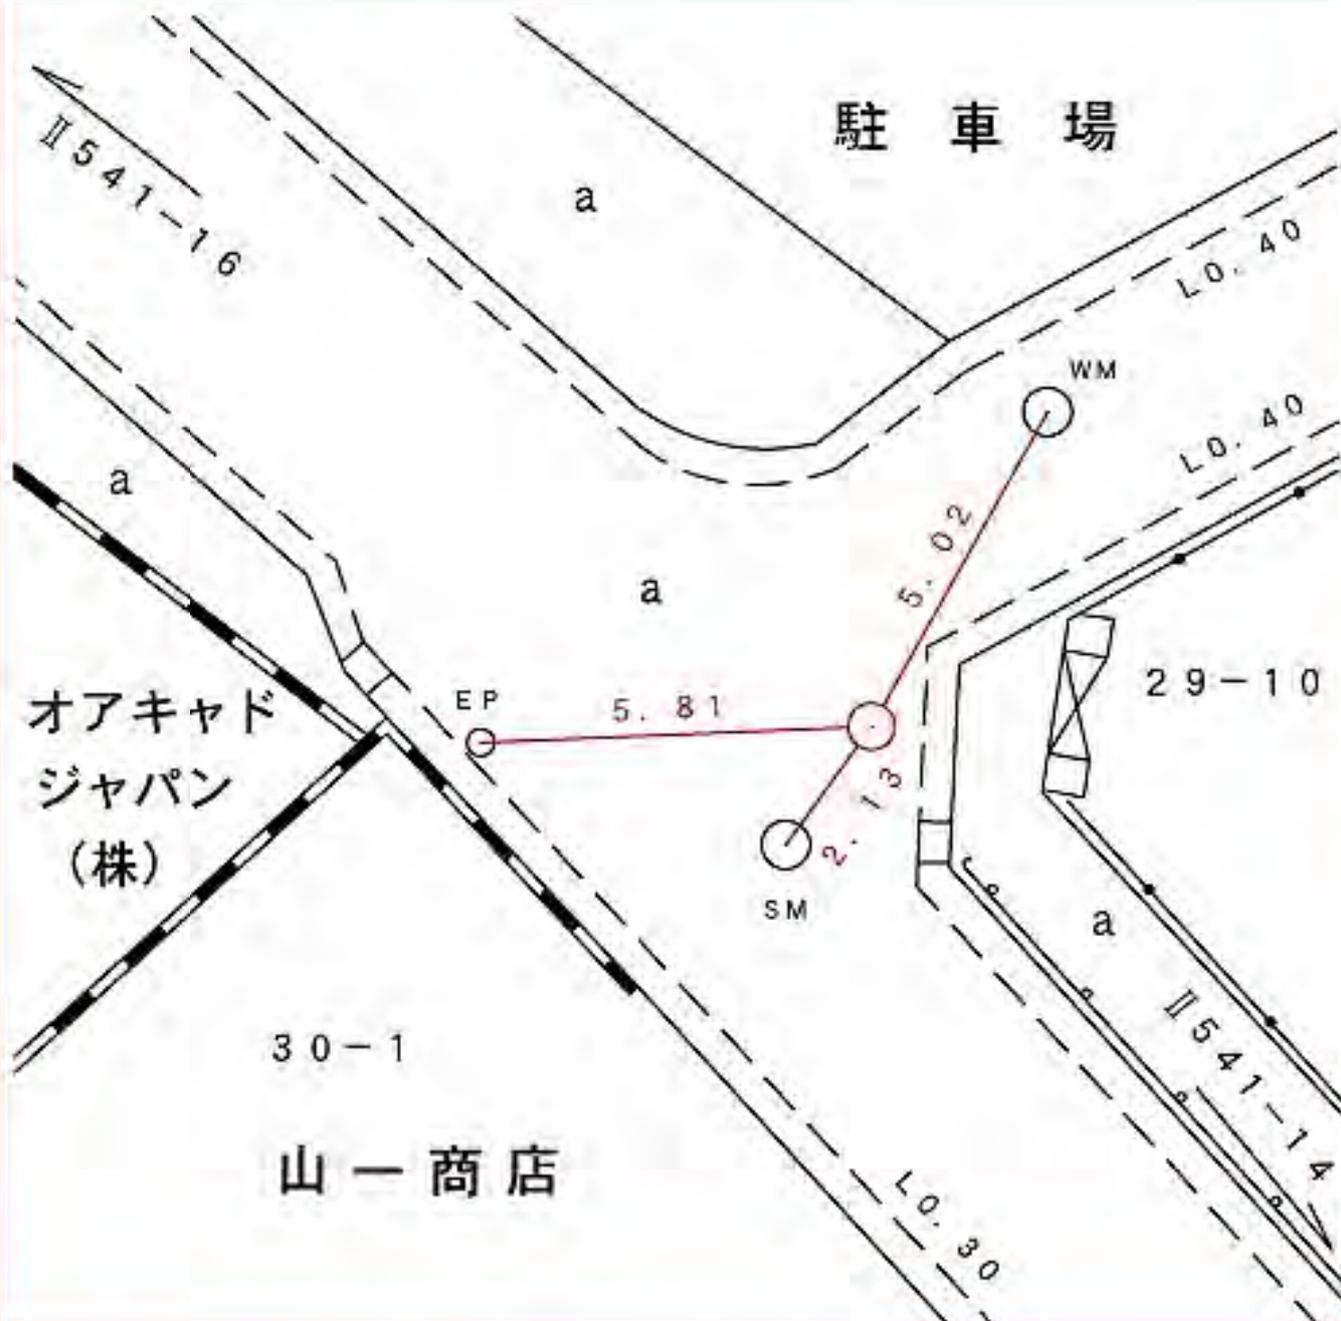

所在地

中区本牧和田二十ノ一番地先

標識ノ種類

金属標。鋏。木杭

キザミ

点番号

16

線番号

Ⅱ541

要 図



所在地

中区本牧和田十一ノ一番地先

標識ノ種類

金属標。鋏。木杭

キザミ

点番号

17

線番号

II 541

要 図



所在地

中区本牧十八ノ二二番地先

標識ノ種類

金属標。鋏。木杭

キザミ


点番号

19

線番号

II 541

要 図

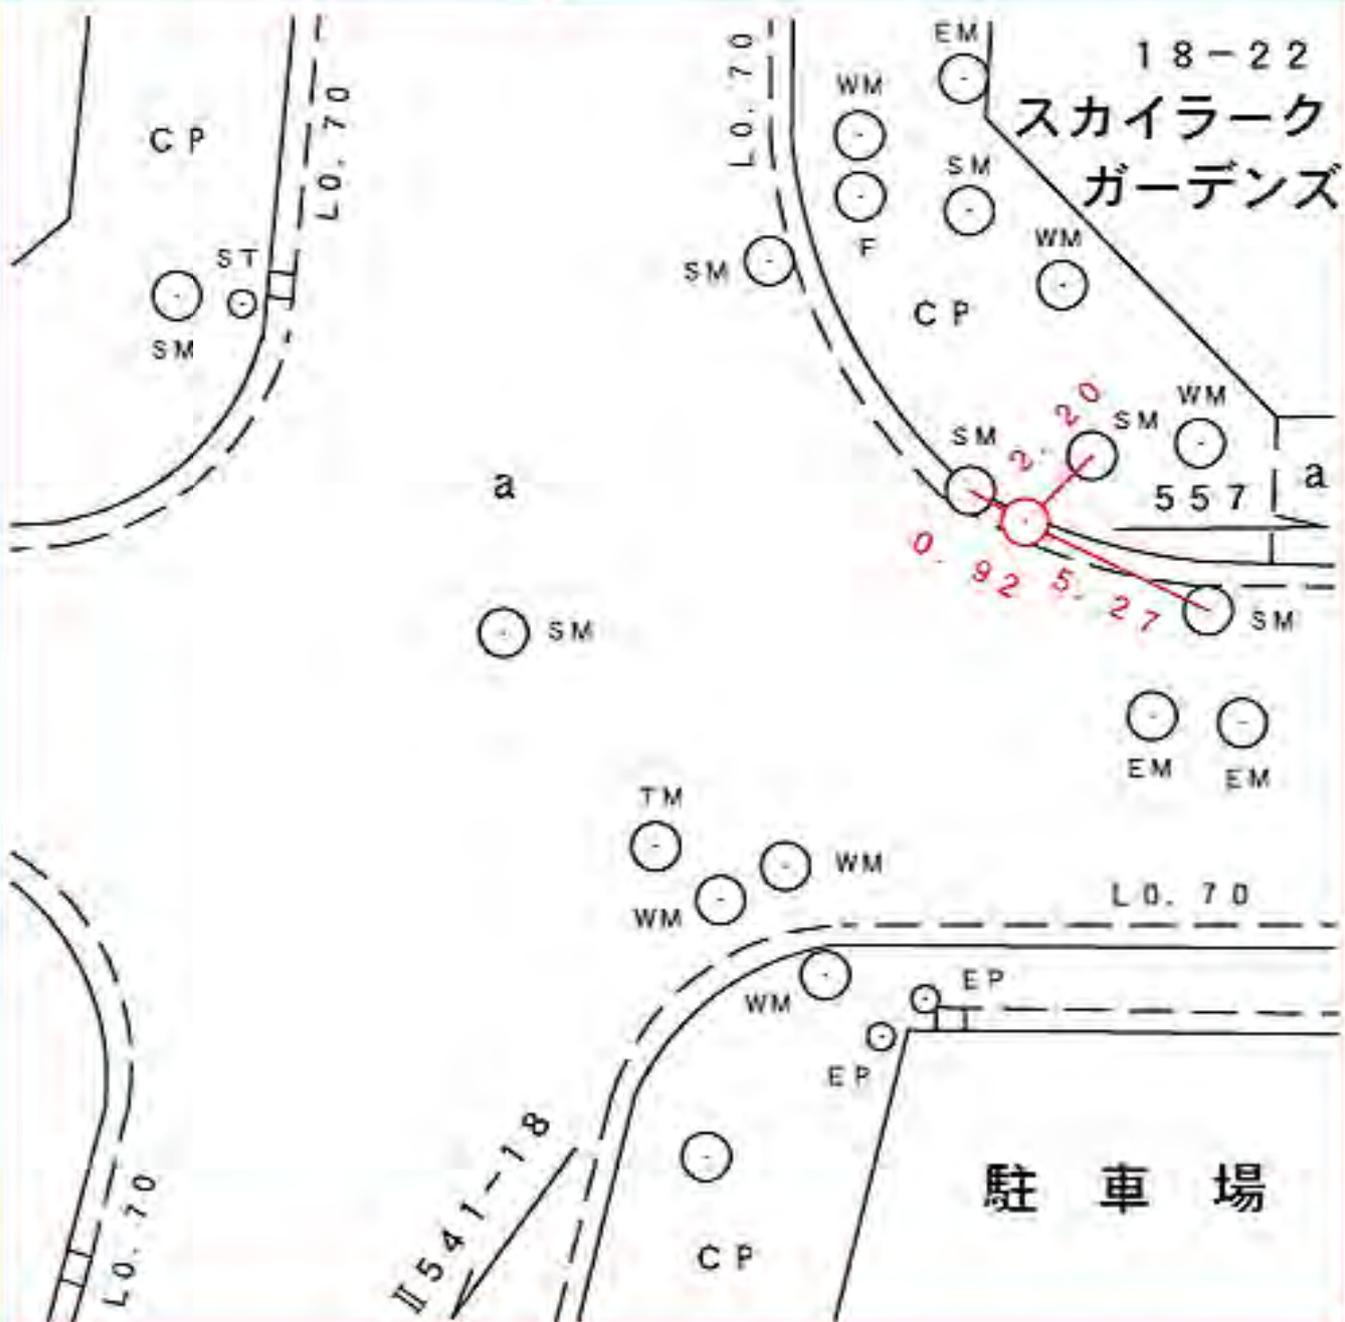

所在地

標識ノ種類

点番号

線番号

20


II 541

金属標。鋏。木杭

キザミ

要 図

中区本牧和田二七ノ一番地先

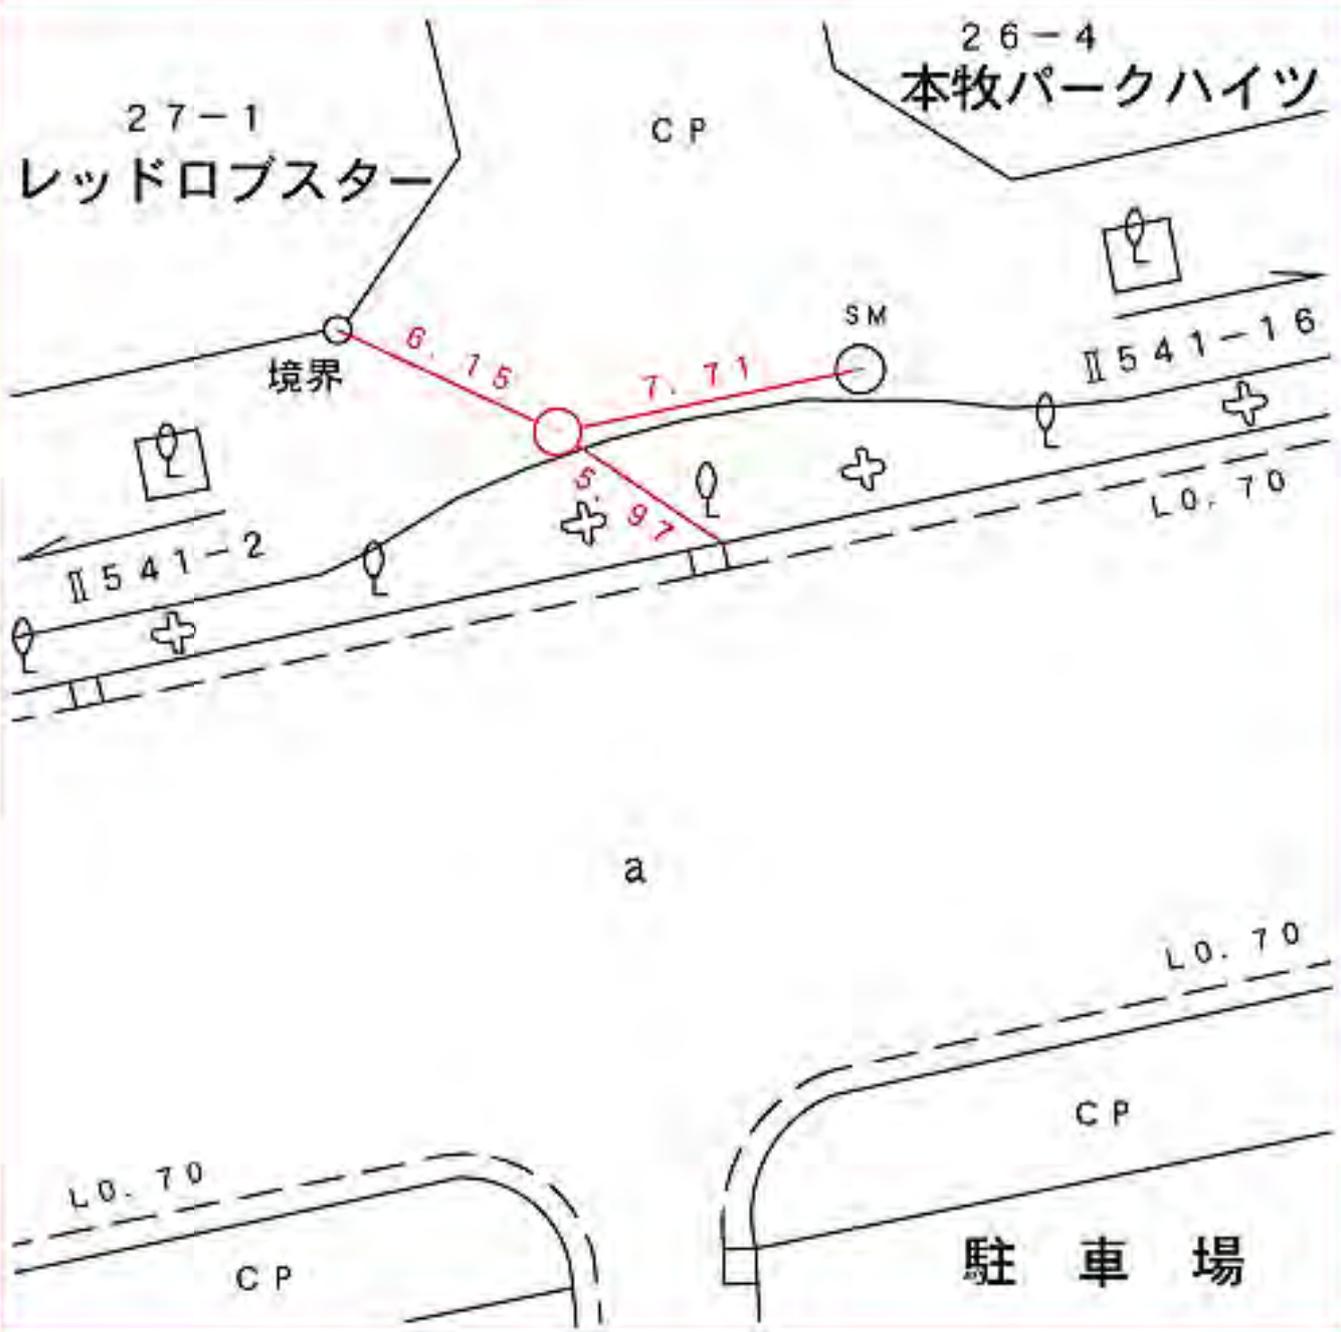

所在地

標識ノ種類

点番号

線番号

磯子区滝頭二丁目二九ノ一番地先

金属標。鋏。木杭

キザミ

1

Ⅱ542

要 図



所在地

磯子区久木町四ノ十六番地先

標識ノ種類

金属標。鋌。木杭

キザミ


点番号

4

線番号

Ⅱ542

要 図

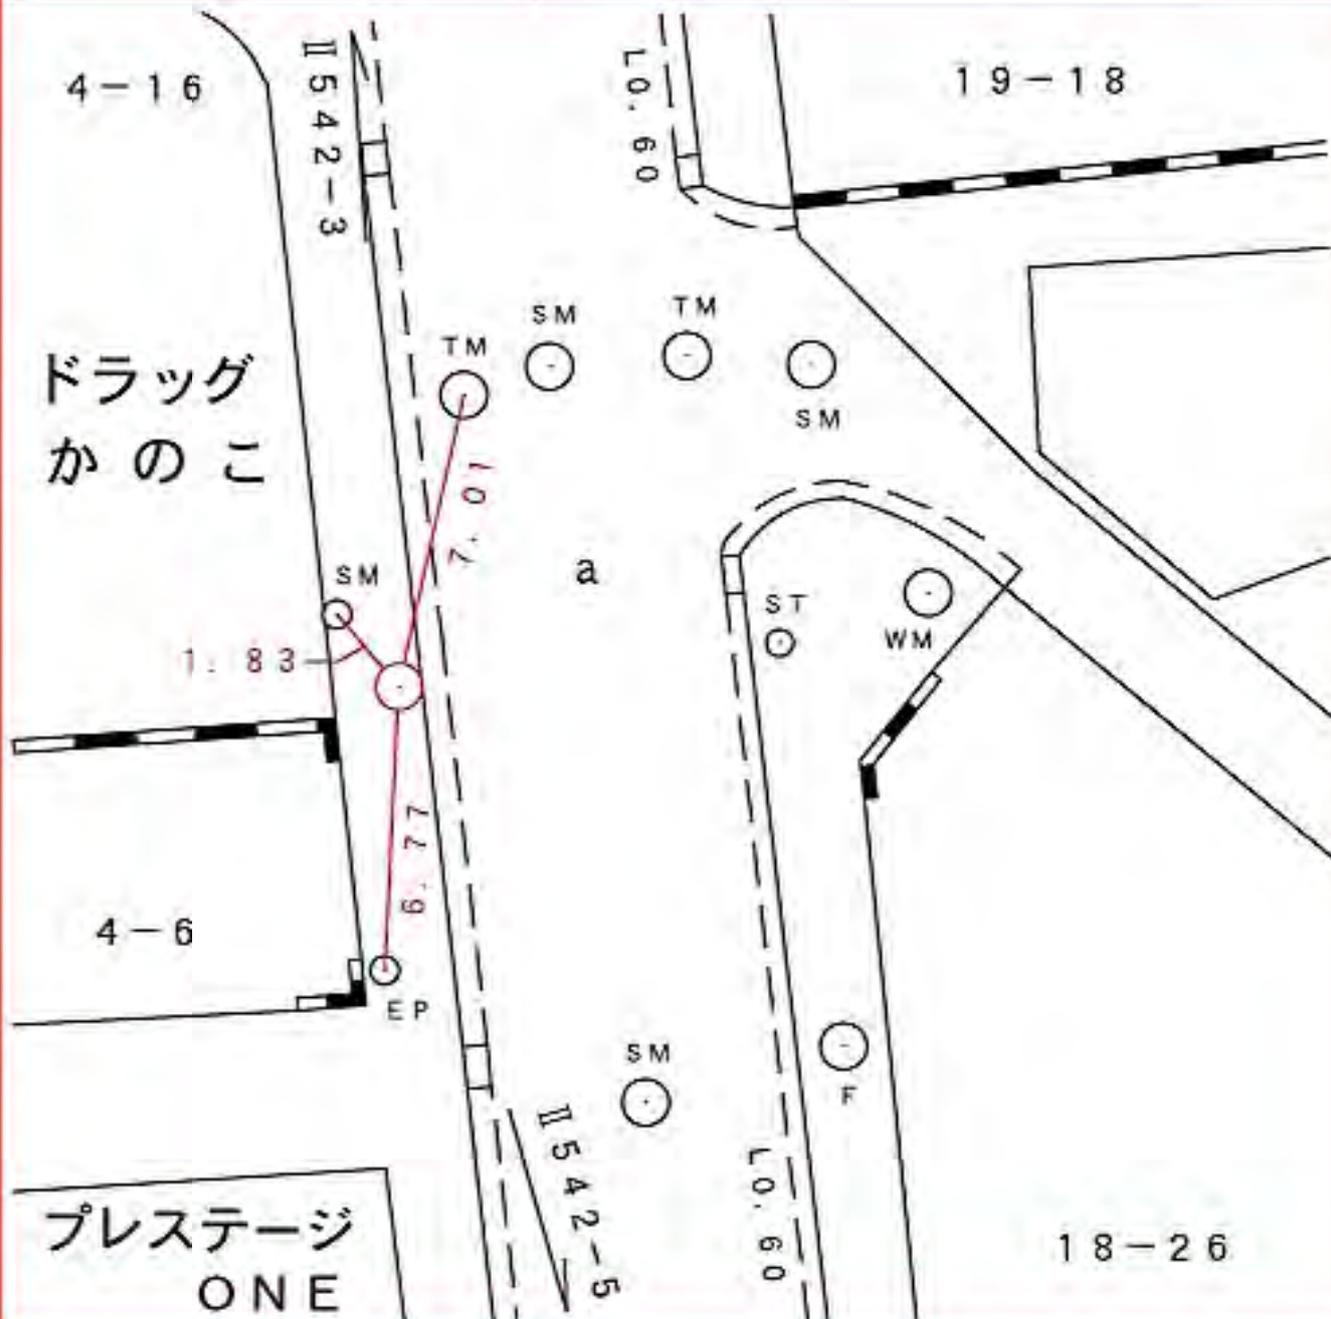

所在地

標識ノ種類

点番号

線番号

金属標。鋌。木杭


5

II 542

キザミ

要 図

磯子区浜町十七ノ十四番地先

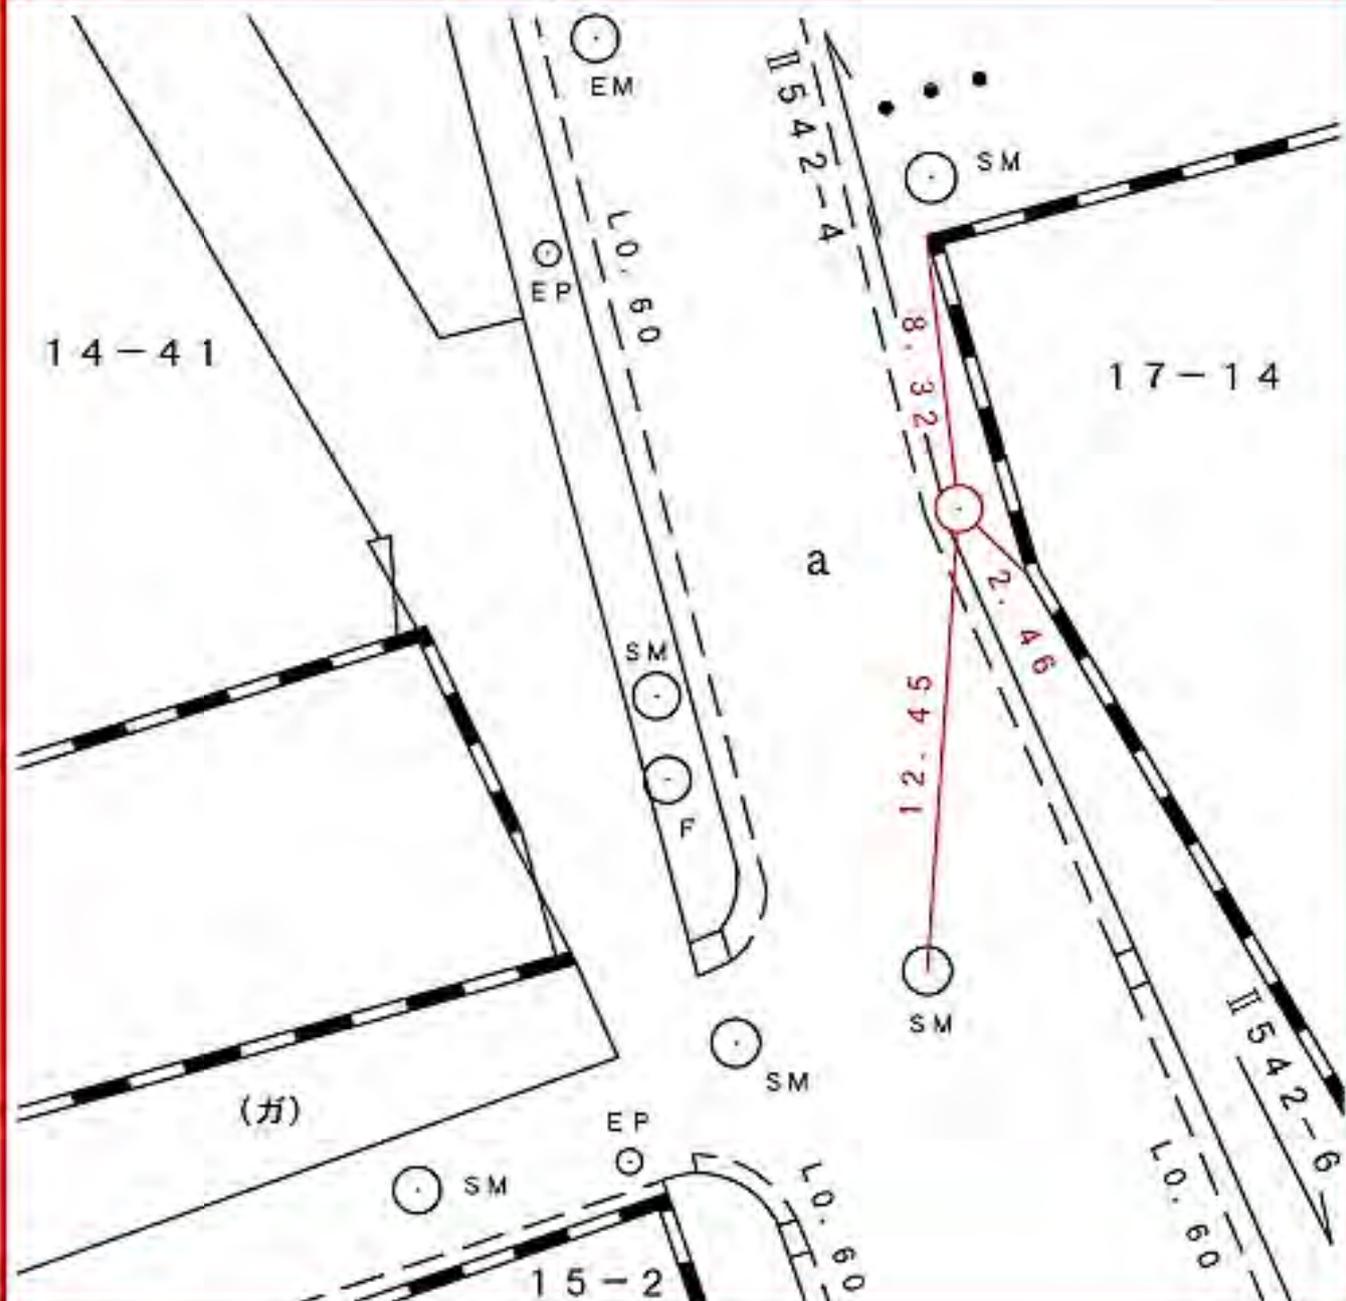

所在地

標識ノ種類

点番号

線番号

金属標。鋌。木杭

6

II 542

キザミ

要 図

磯子区久木町十七ノ五番地先



所在地

標識ノ種類

点番号

線番号

磯子区久木町十七ノ十五番地先

金属標。鋏。木杭

7

Ⅱ542

キザミ

図

要



所在地

磯子区磯子二丁目二ノ二番地先

標識ノ種類

金属標。鋌。木杭

キザミ

点番号

8

線番号

Ⅱ542

要

図

田村商店

21-2
加納屋
文具店

21-3

Ⅱ542-9

至横須賀

国道16号線


至横浜

丸井
花店

磯子
モーター
サイクル

毎日新聞

5-13

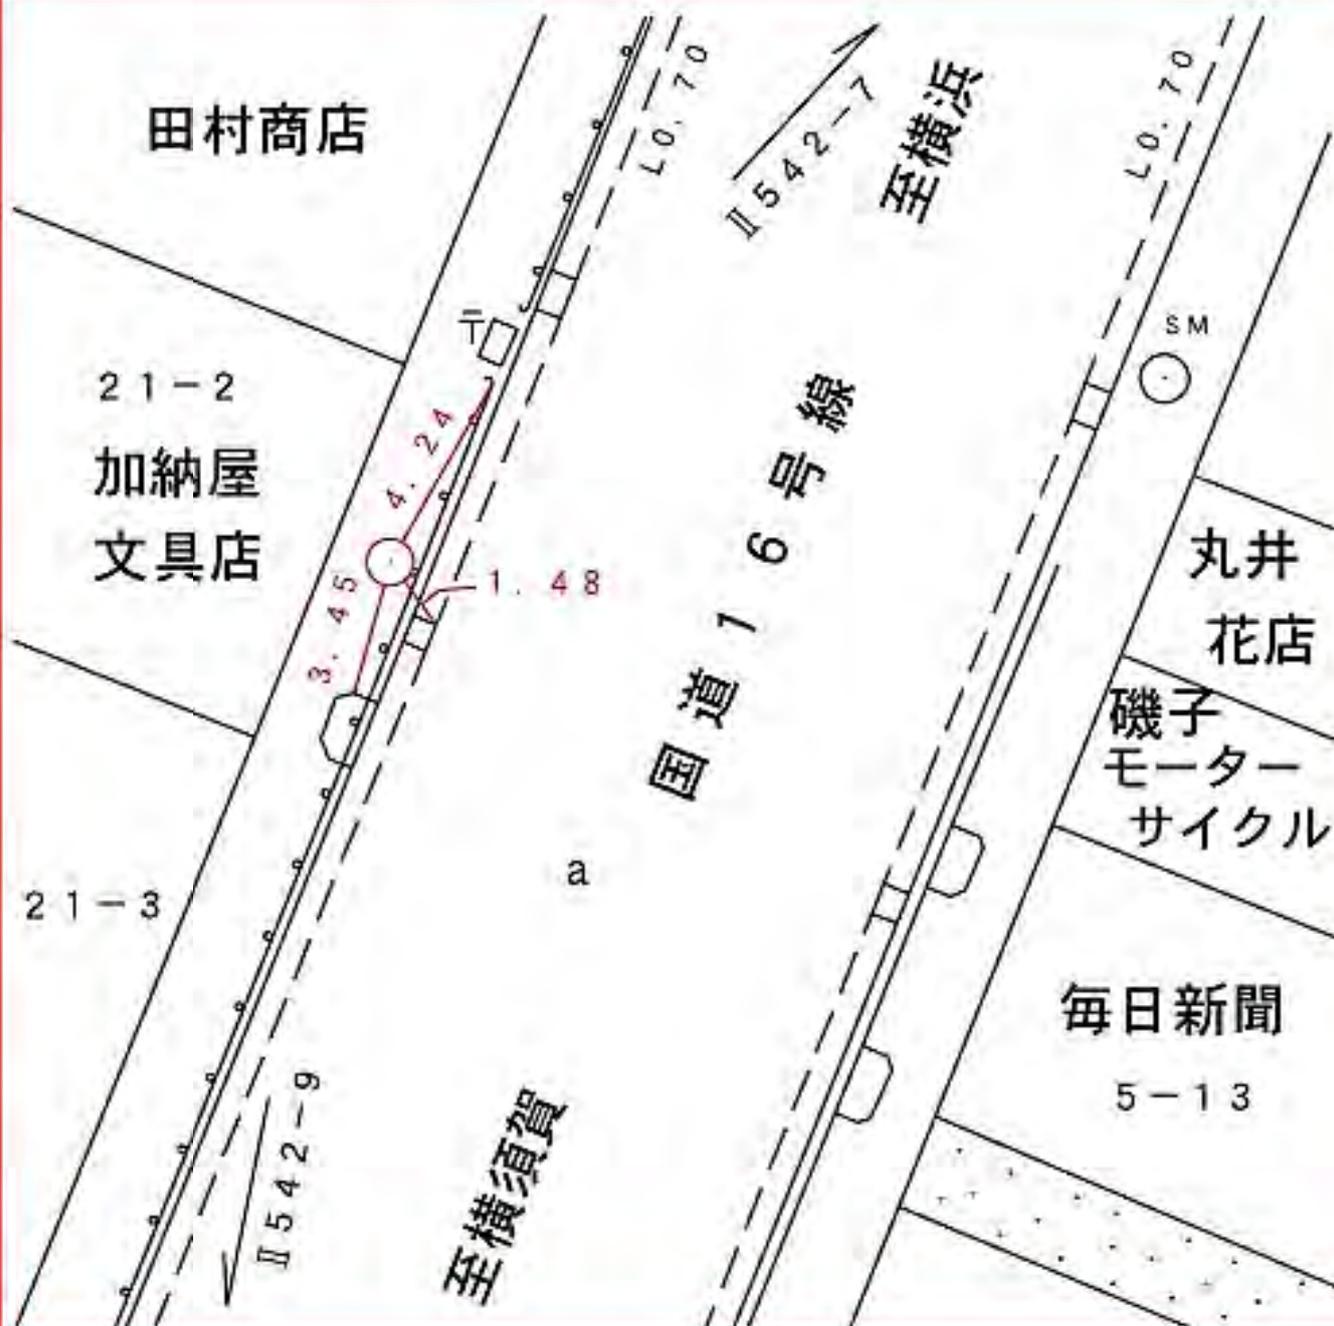

所在地

標識ノ種類

点番号

線番号

磯子区磯子二丁目十四ノ十二番地先


金属標。鋏。木杭

キザミ

9

Ⅱ542

要 図

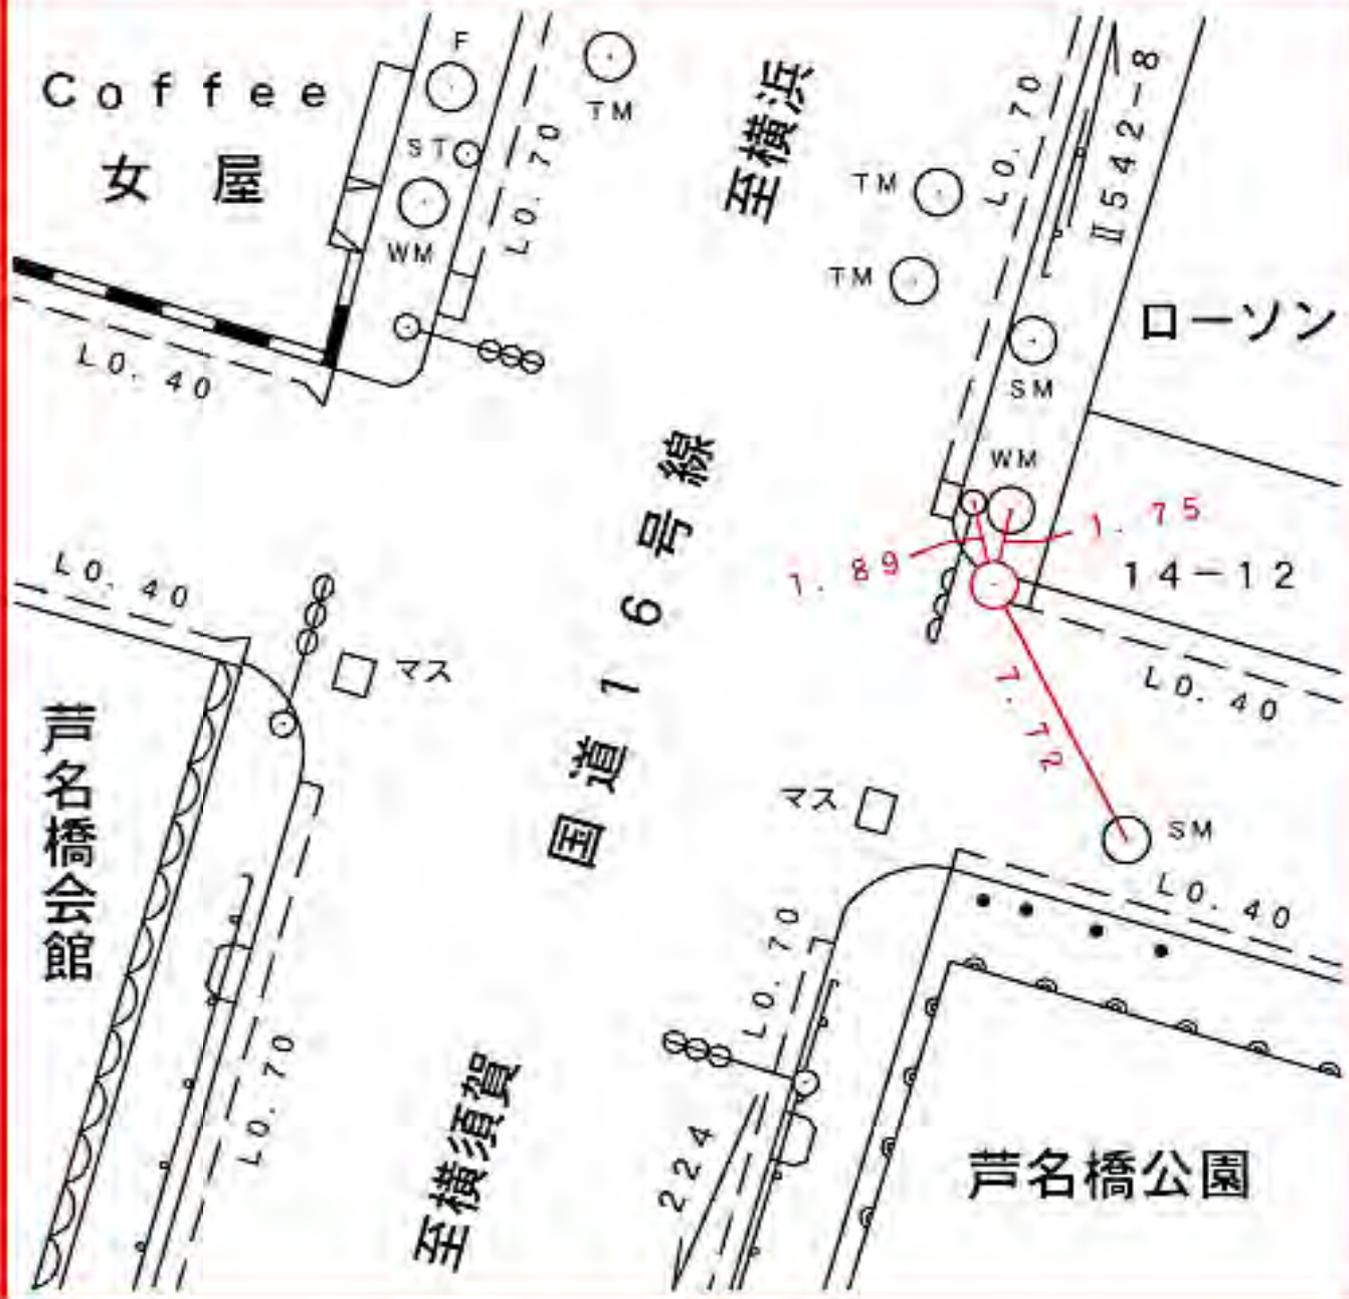

所在地

標識ノ種類

点番号

線番号

金属標。鋌。木杭

10

II 542

キザミ

要 図

磯子区新磯子町八番地先



所在地

標識ノ種類

点番号

線番号

磯子区新磯子町五番地先

金属標。鋏。木杭


11

II 542

キザミ

図

要

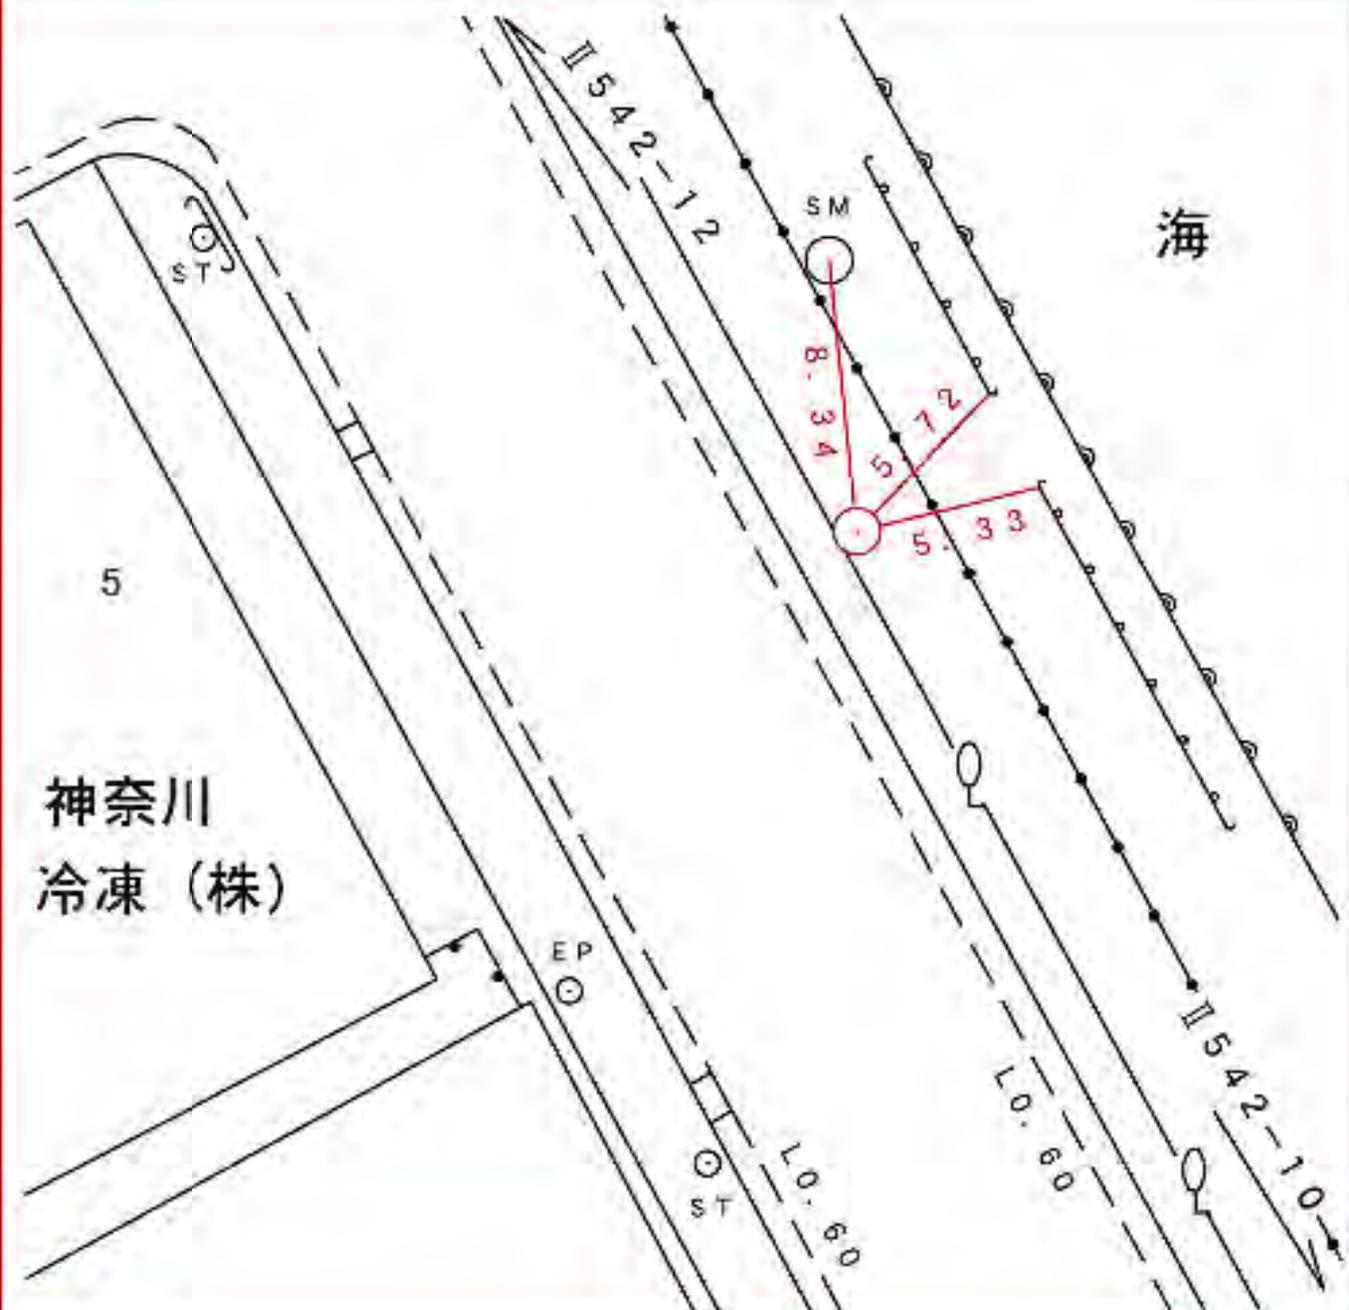

所在地

標識ノ種類

点番号

線番号

磯子区磯子一丁目四ノ一番地先


金属標 ◦ 鋌 ◦ 木杭

キザミ

12

Ⅱ542

要 図

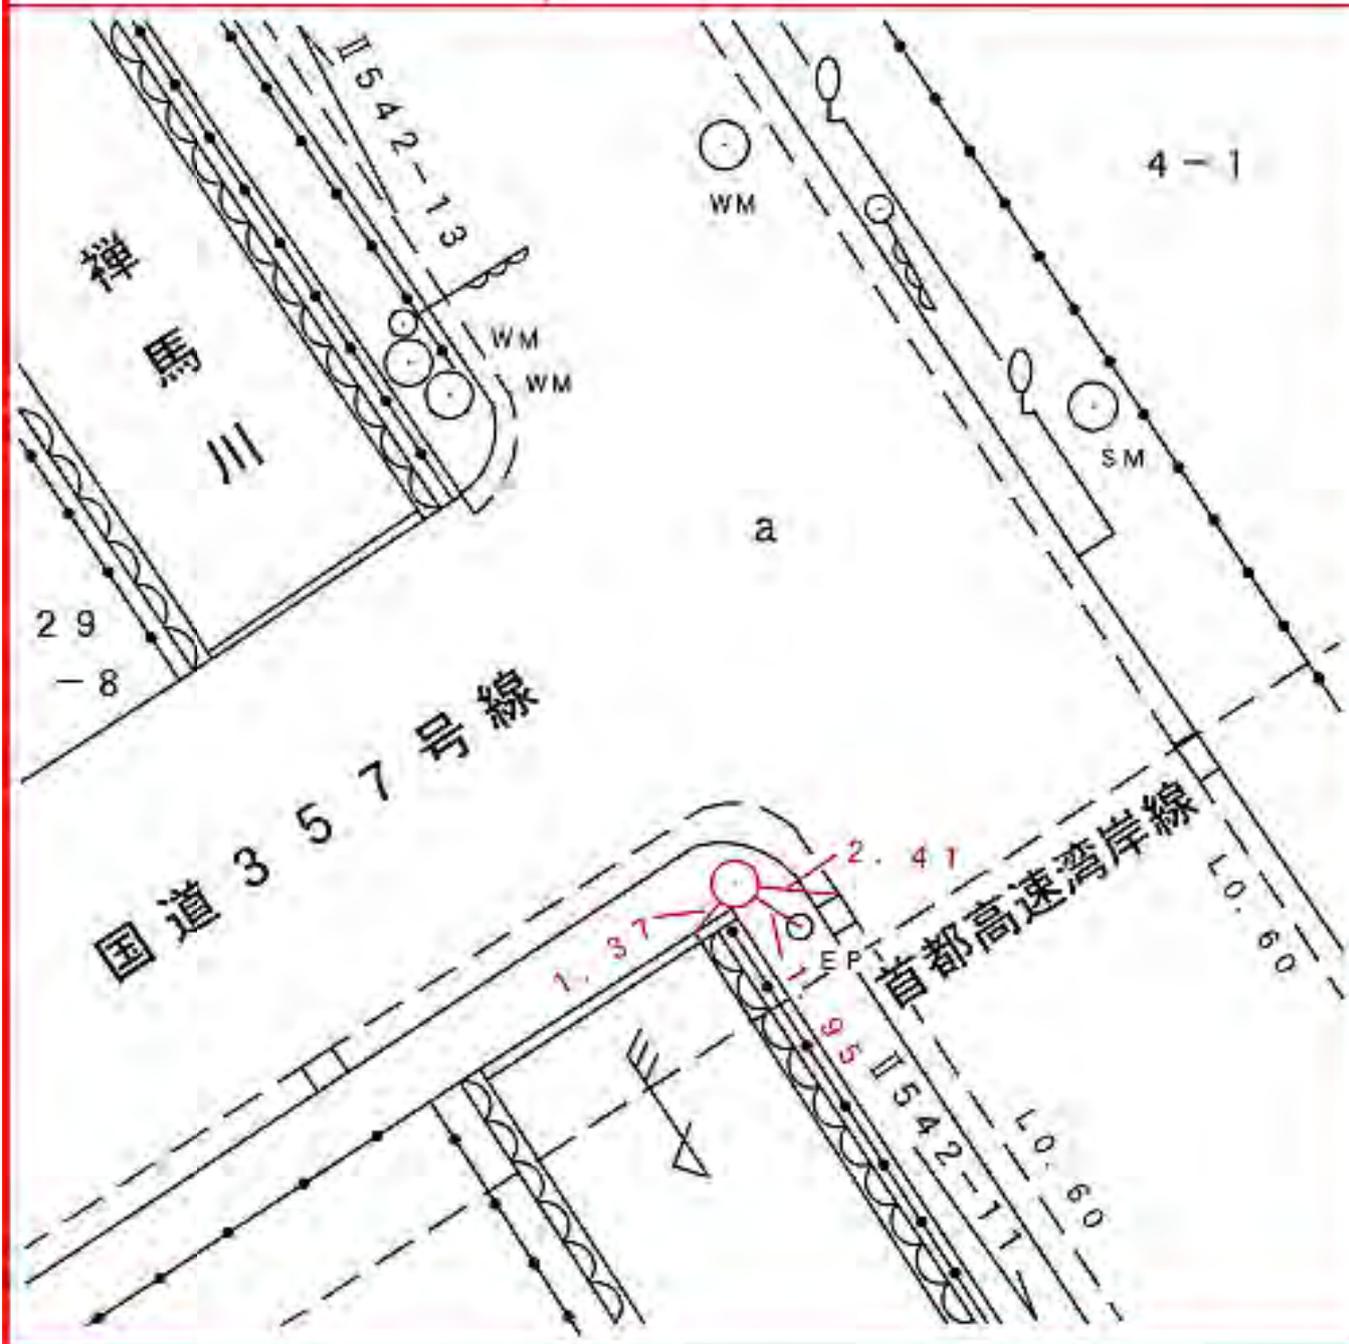

所在地

磯子区滝頭三丁目一五三番地先

標識ノ種類

金属標・鋏・木杭

キザミ

点番号


14

線番号

II 542

要

図

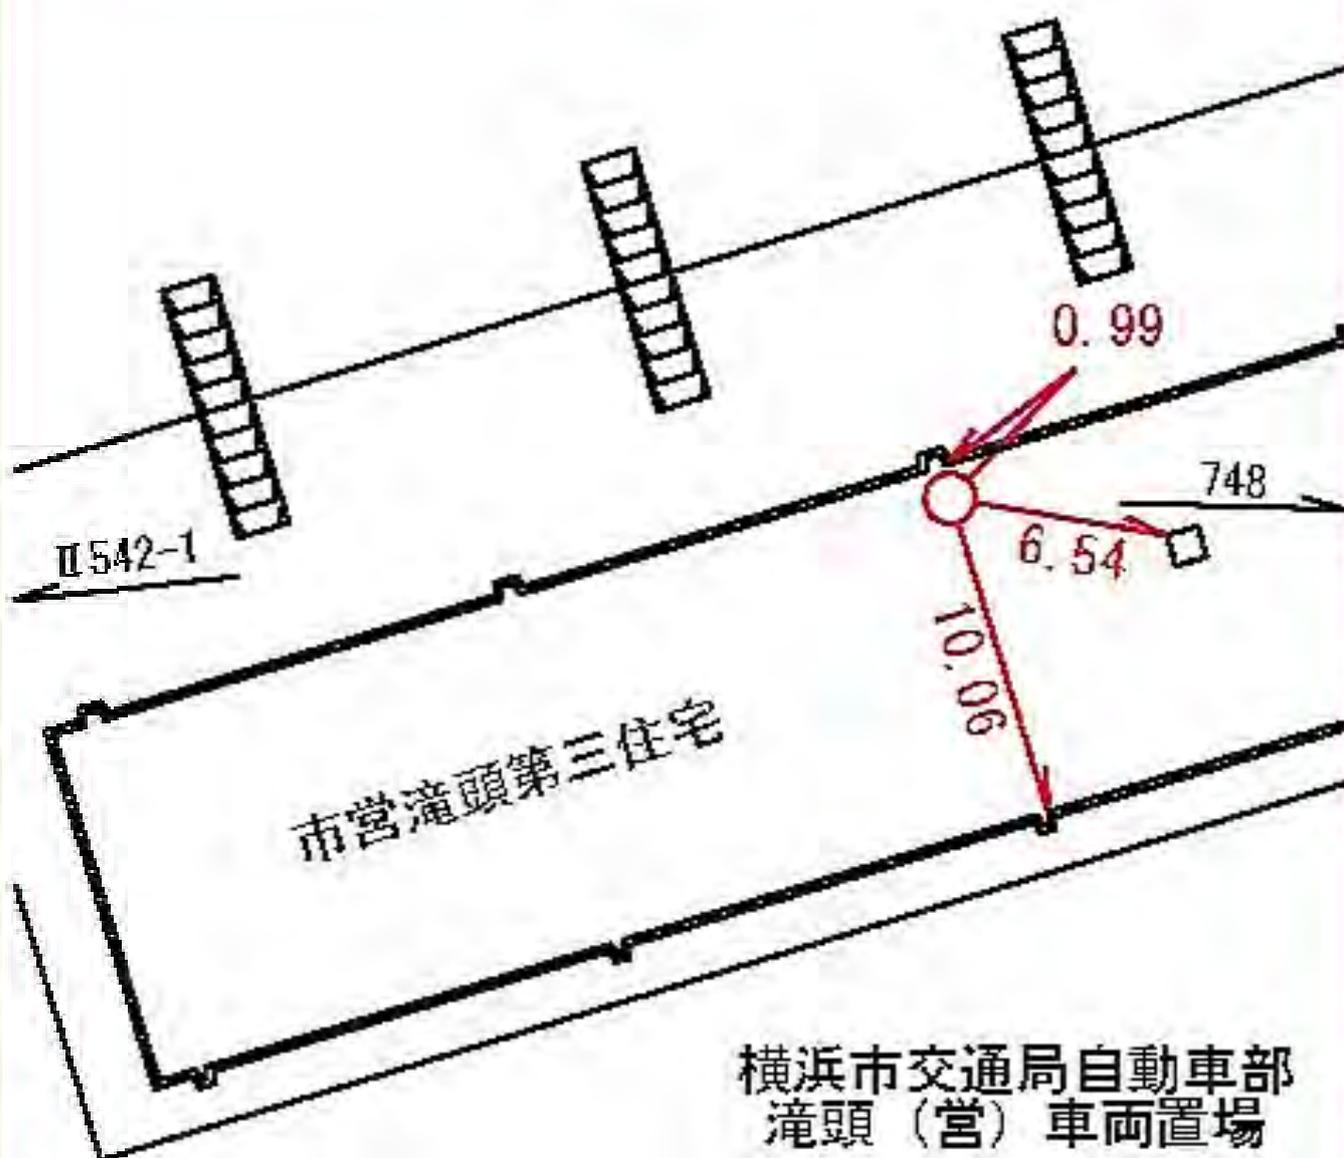

所在地

磯子区滝頭二丁目三十一・二四番地先

標識ノ種類

金属標・鋏・木杭

キザミ


点番号

15

線番号

II 542

要 図

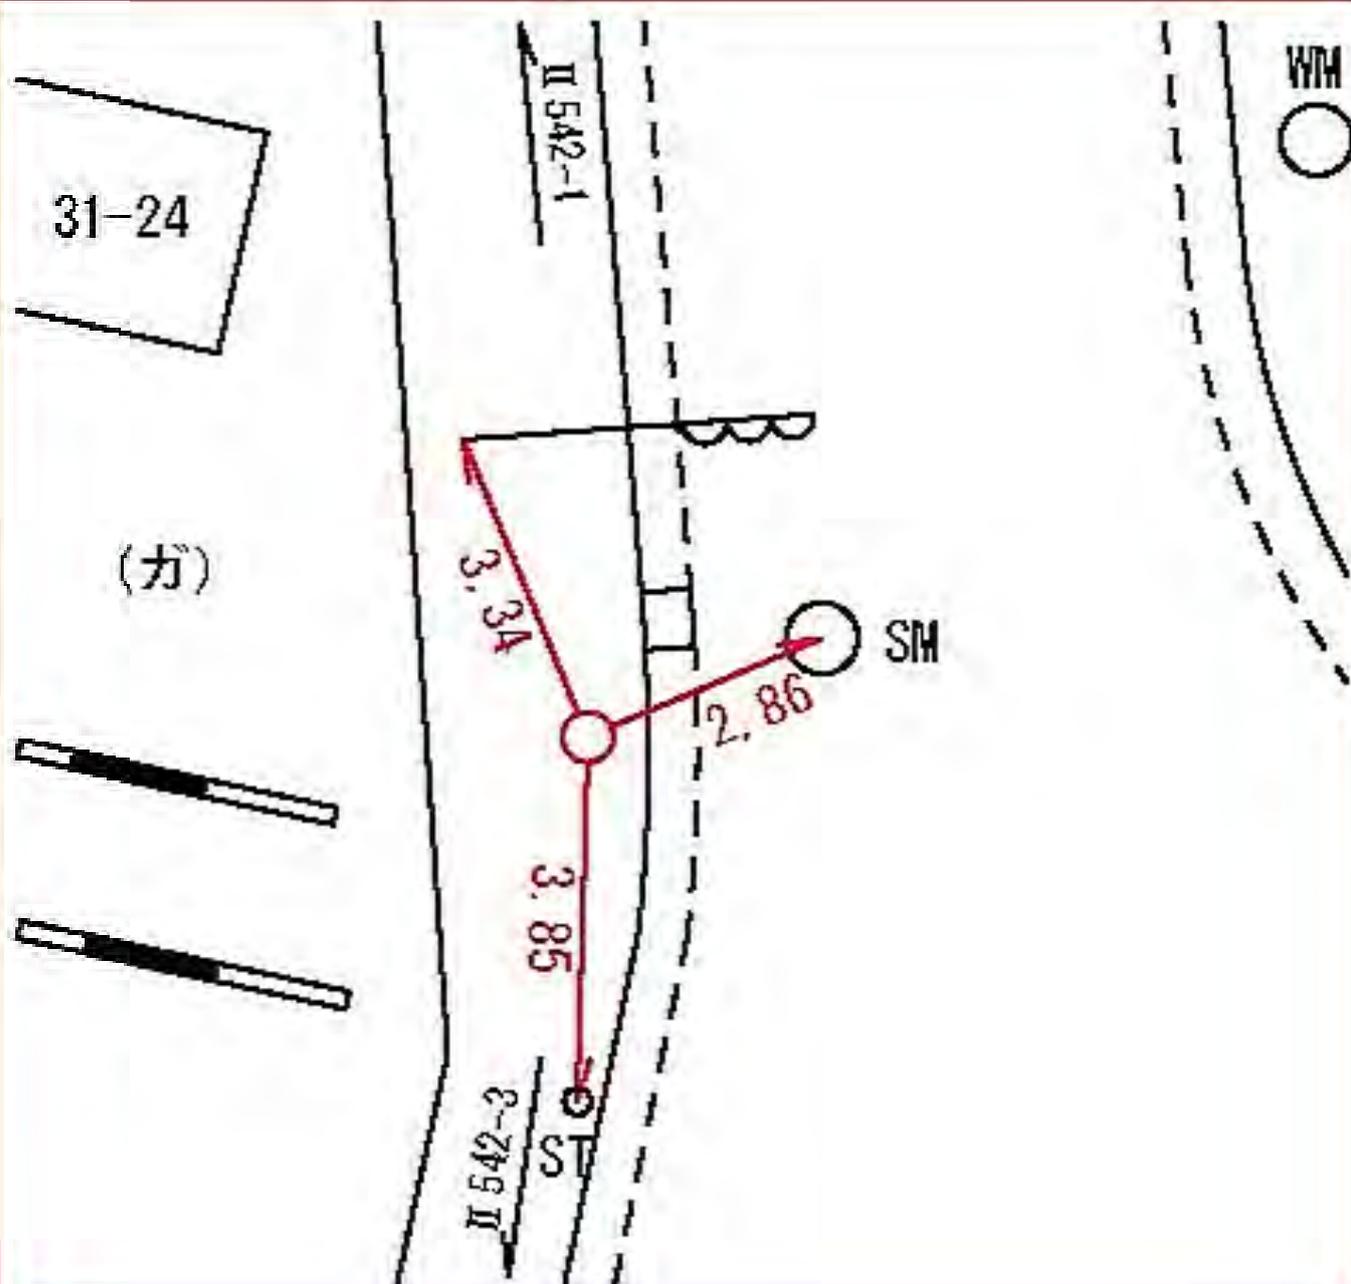

所在地

金沢区富岡西七丁目三四ノ二番地先

標識ノ種類

金属標。鋏。木杭

キザミ


点番号

1

線番号

Ⅱ 5 4 3

要 図

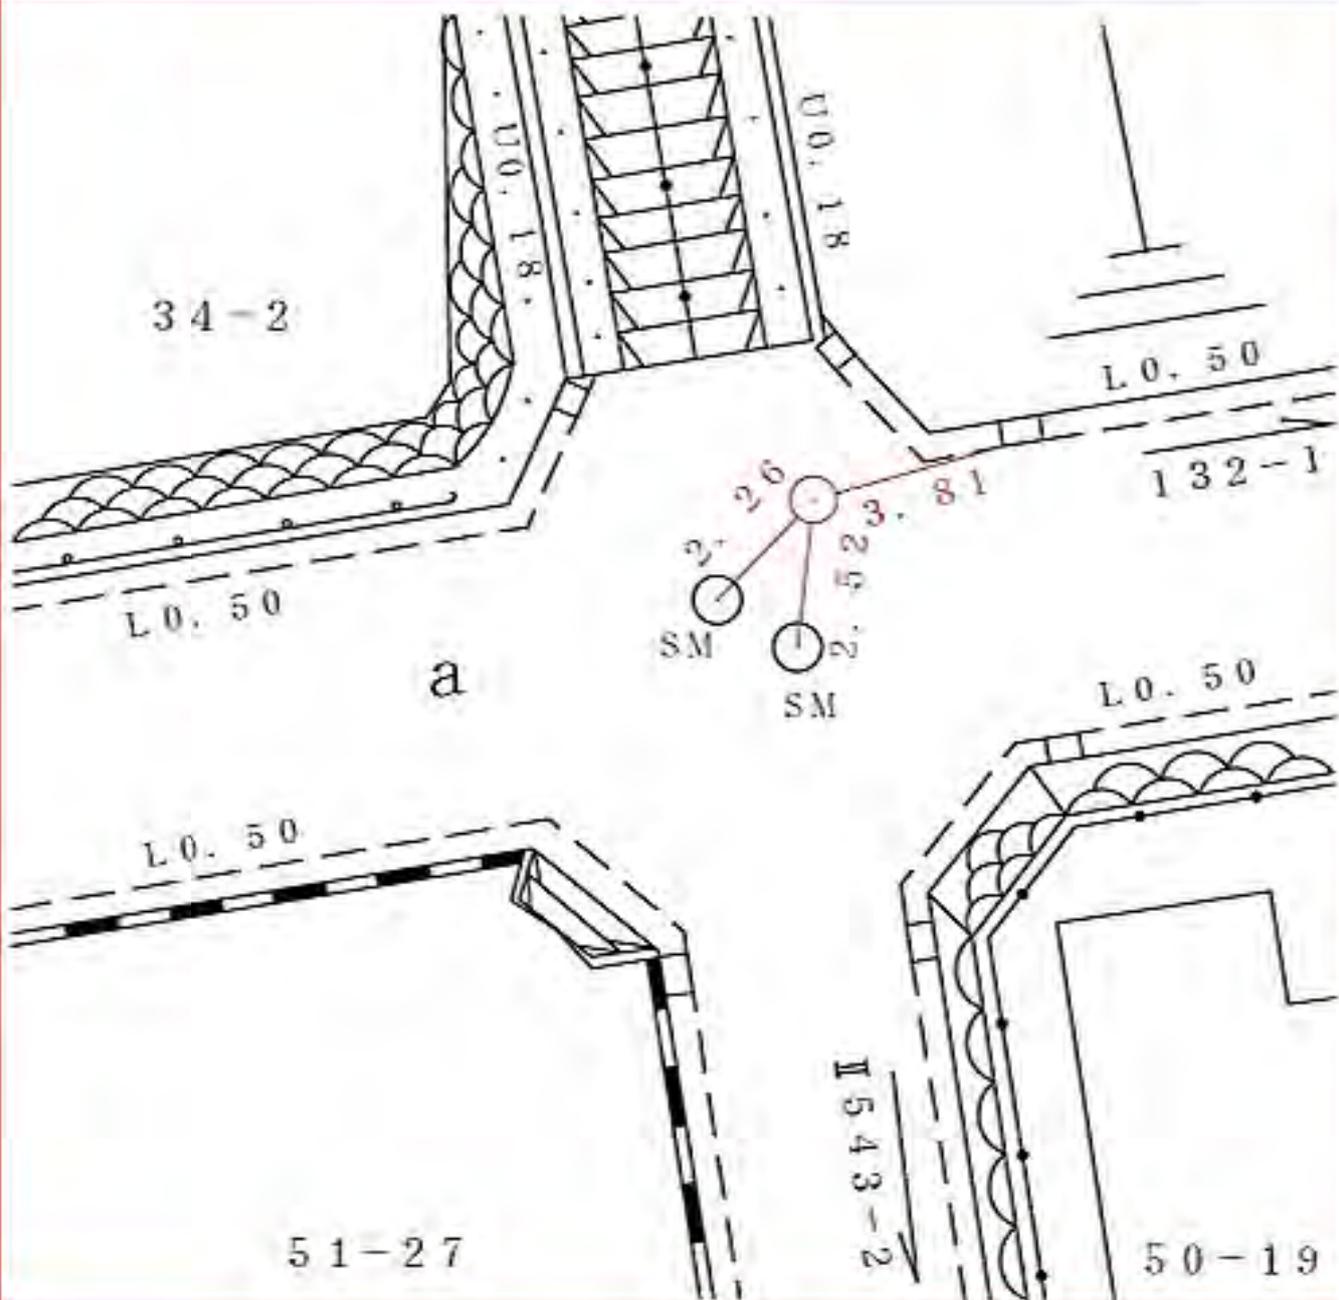

所在地

金沢区富岡西六丁目五ノ十三番地先

標識ノ種類

金属標。鋏。木杭

キザミ


点番号

3

線番号

Ⅱ 5 4 3

要 図

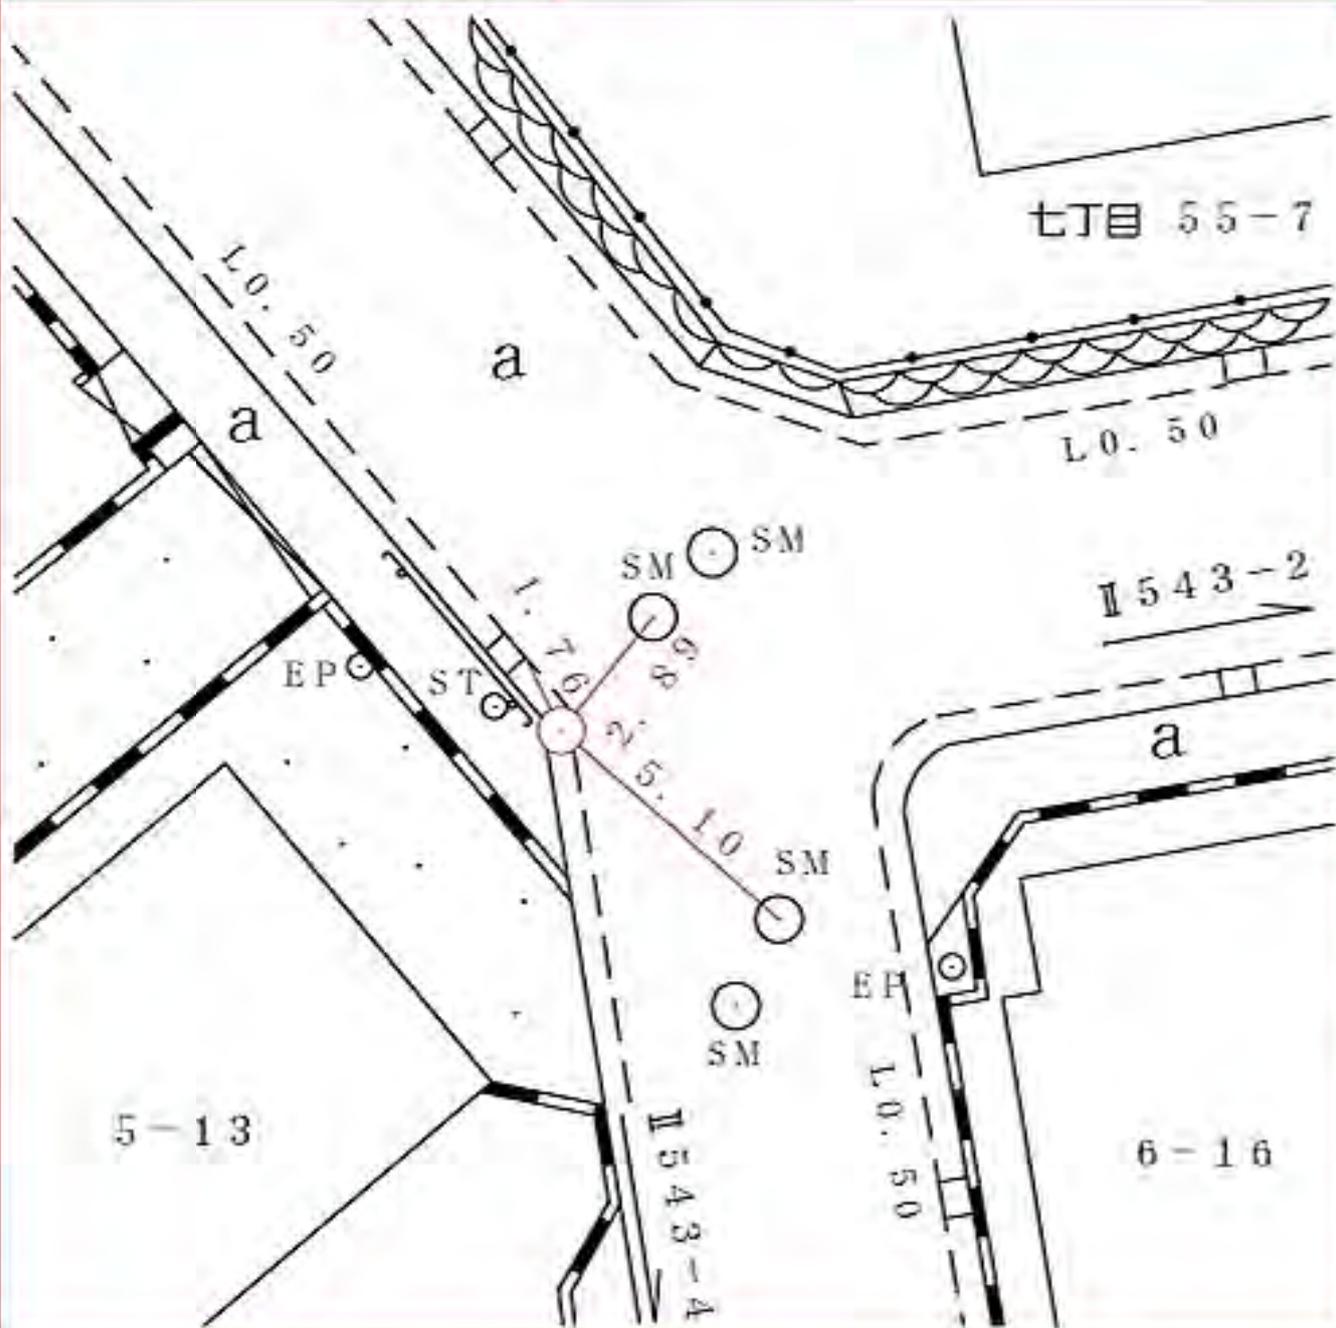

所在地

金沢区富岡西六丁目十ノ十五番地先

標識ノ種類

金属標。鋏。木杭

キザミ


点番号

5

線番号

Ⅱ 5 4 3

要 図

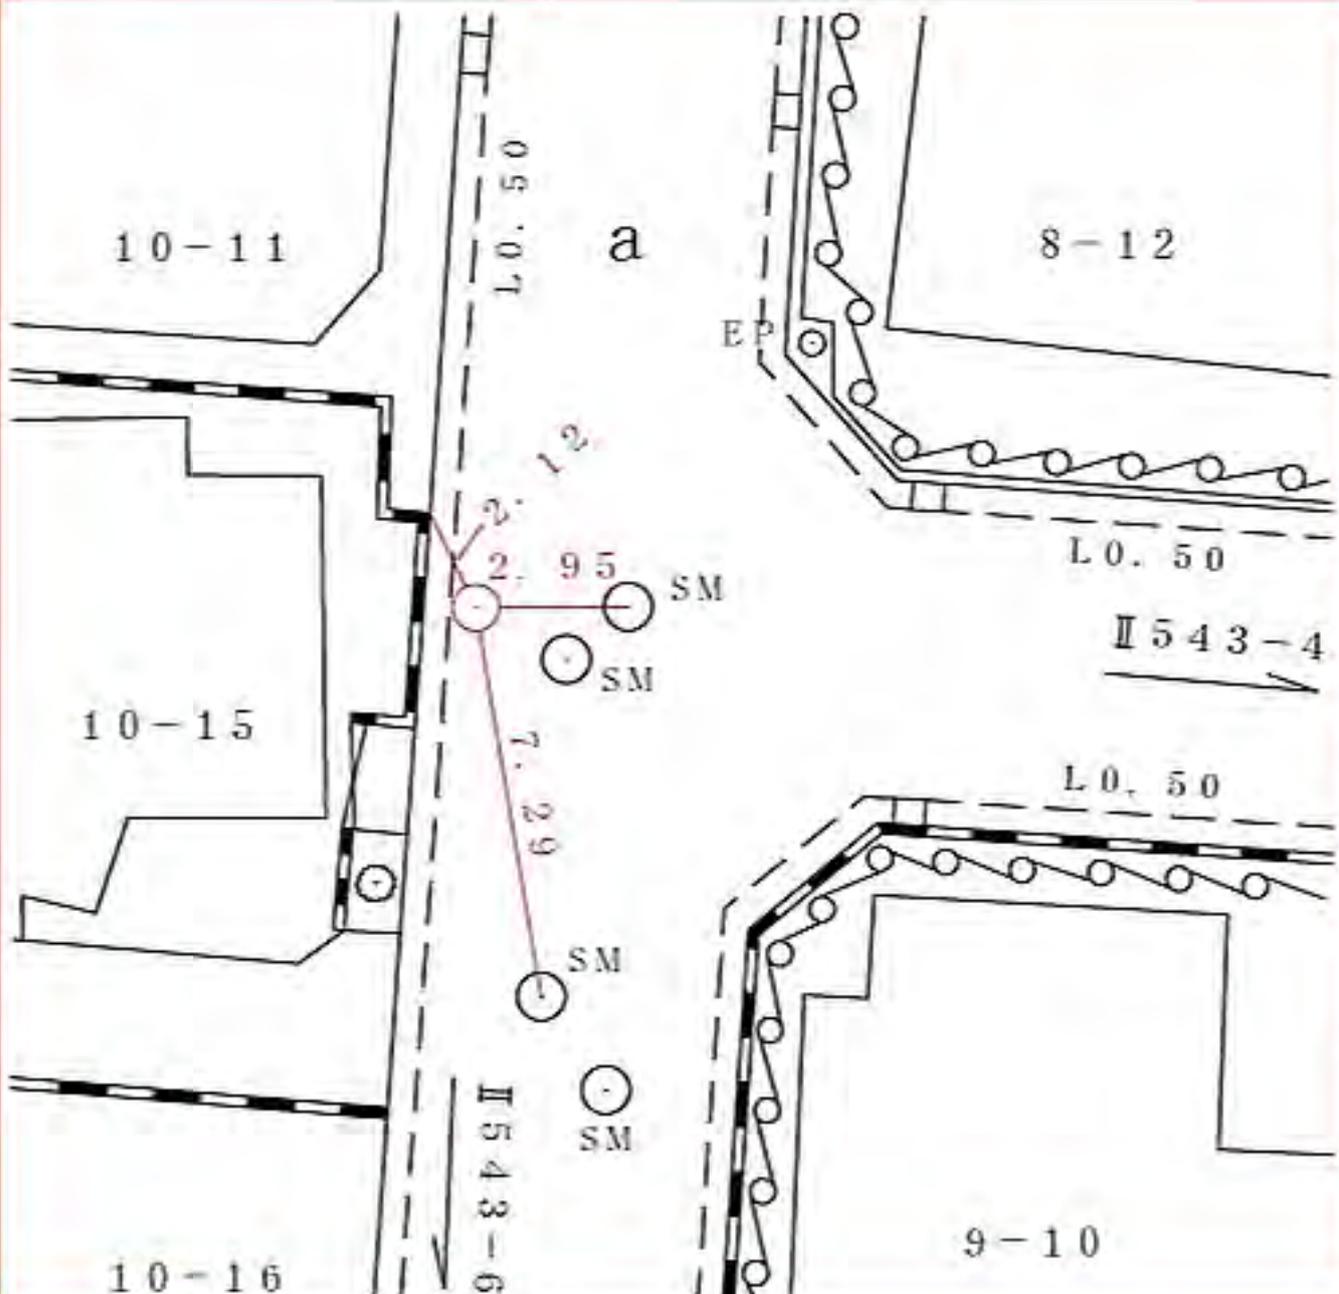

所在地

標識ノ種類

点番号

線番号

金沢区能見台通三三ノ十九番地先


金属標。鋏。木杭

6

II 5 4 3

キザミ

要 図

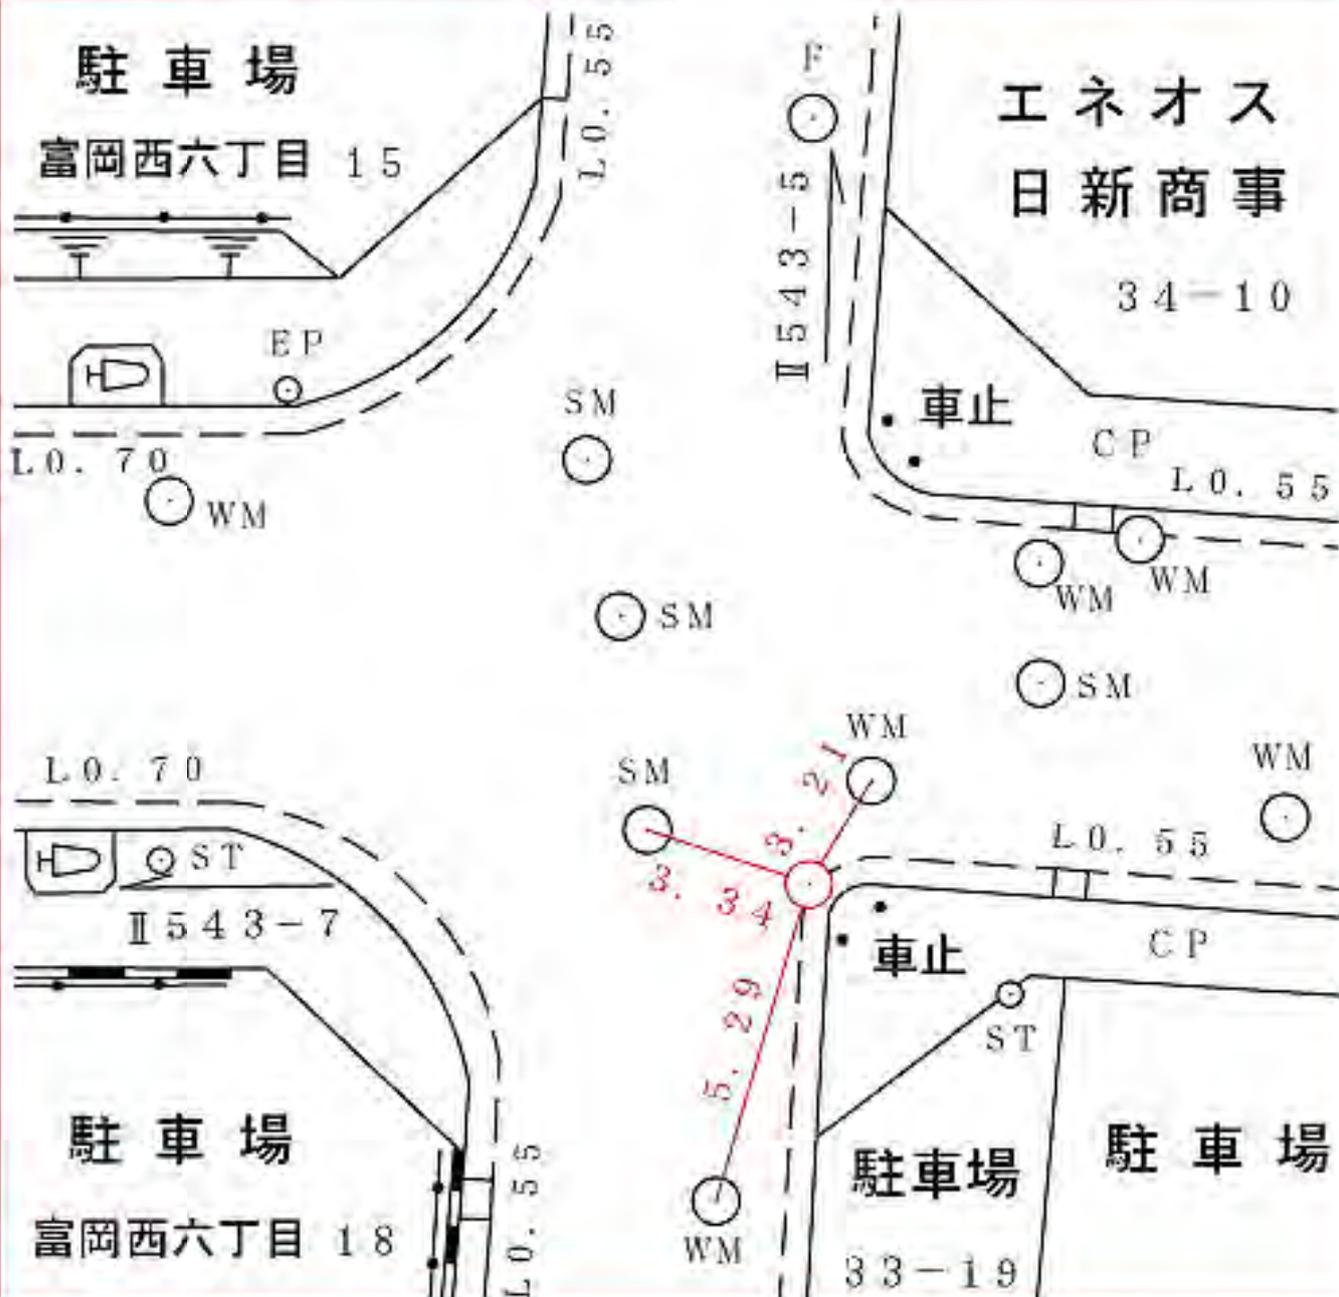

所在地

標識ノ種類

点番号

線番号

金沢区富岡西六丁目十七ノ十六番地先

金属標。鋏。木杭


7

II 543

キザミ

図

要

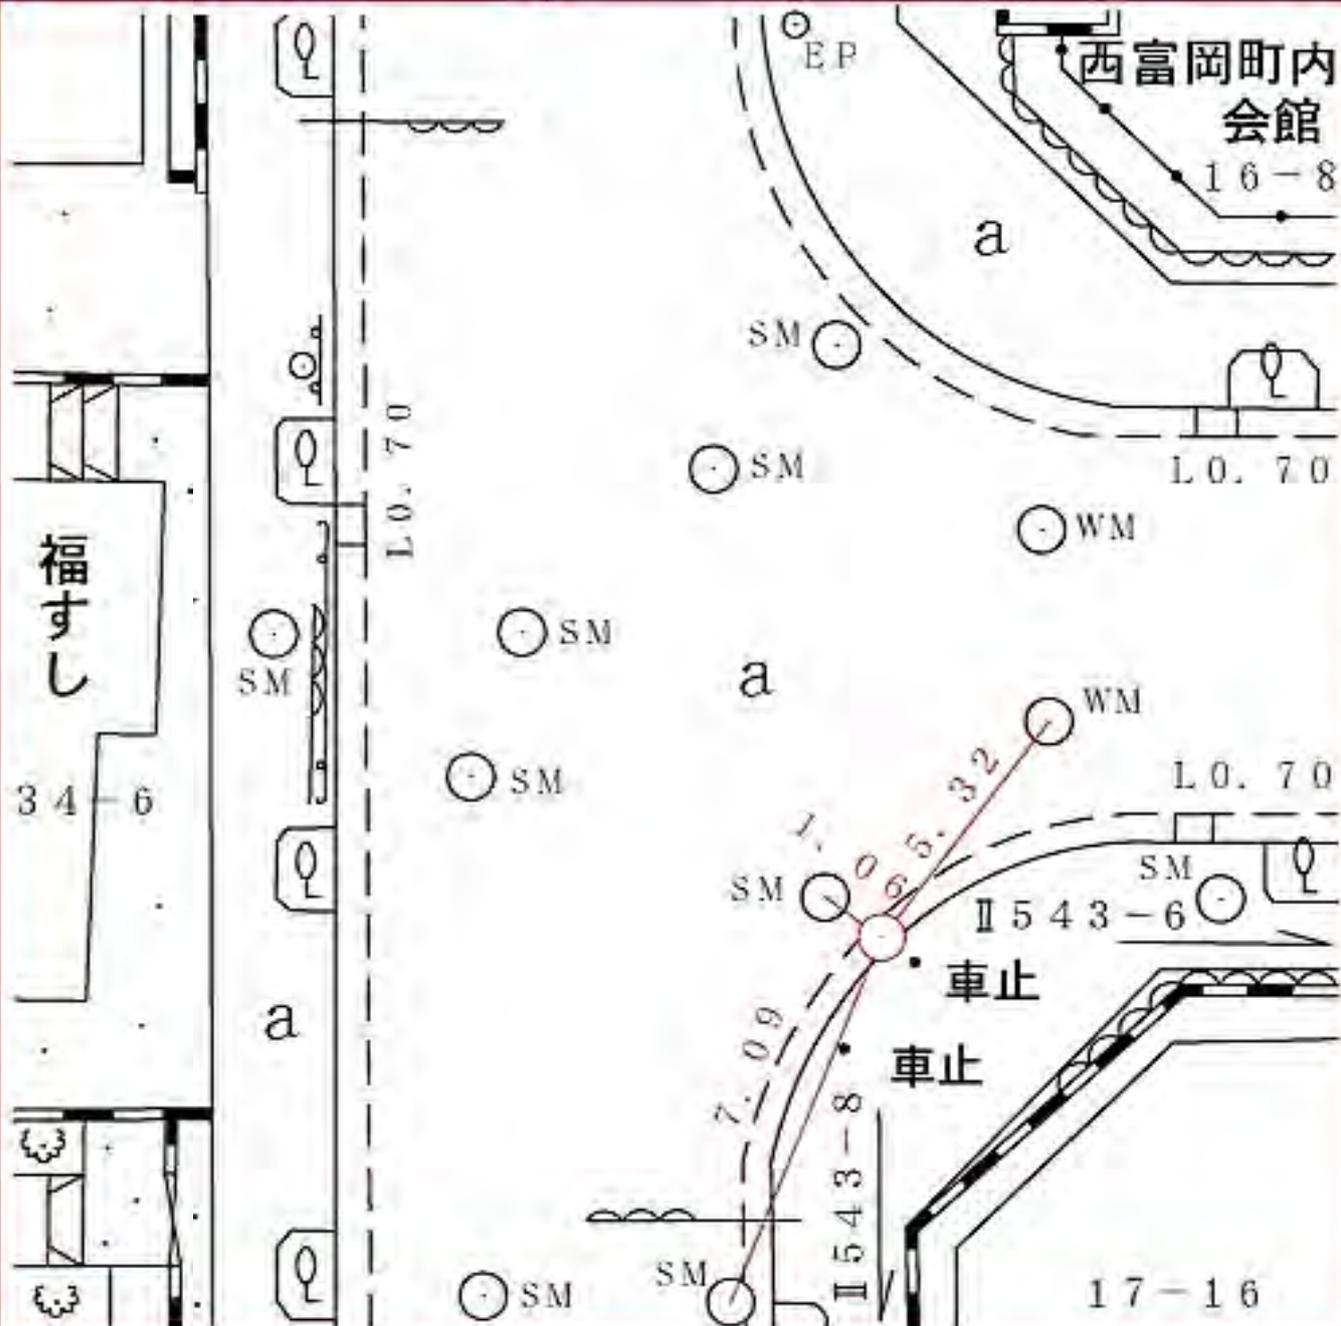

17-16

所在地

金沢区富岡西六丁目二四ノ十五番地先

標識ノ種類

金属標。鋏。木杭

キザミ


点番号

8

線番号

II 543

要 図

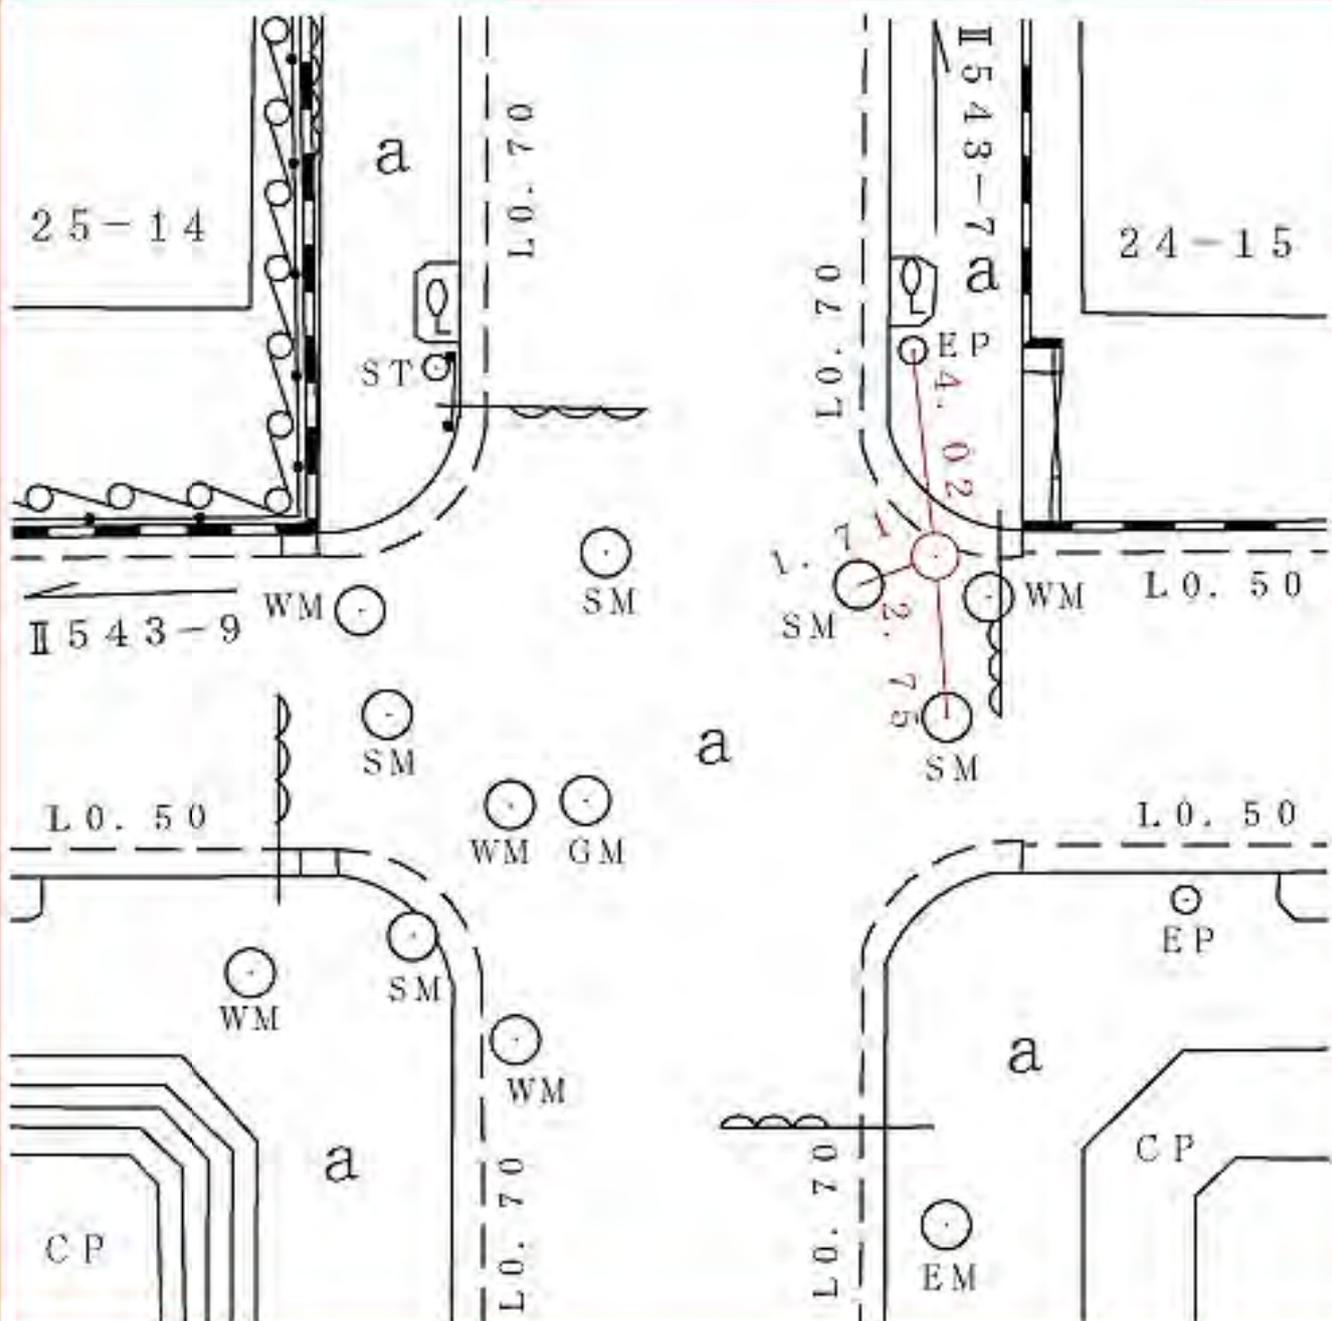

所在地

金沢区富岡西五丁目三四ノ十三番地先

標識ノ種類

金属標。鋏。木杭

キザミ


点番号

10

線番号

II 543

要 図

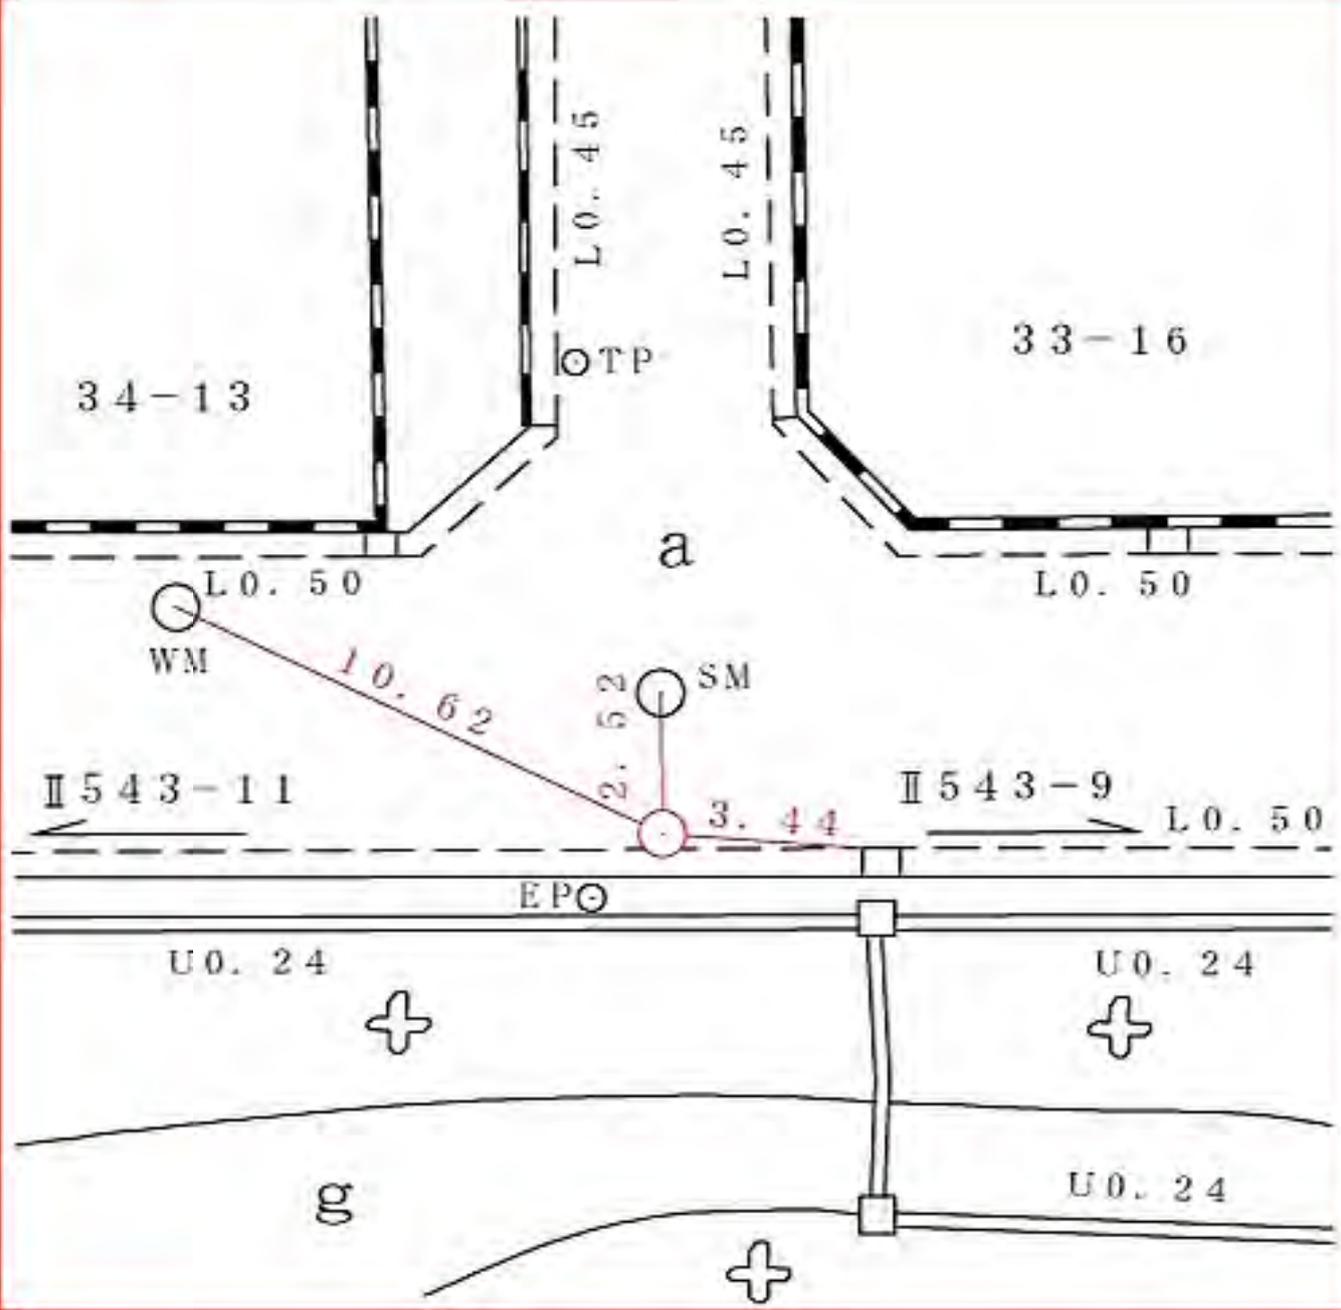

所在地

金沢区富岡西五丁目四十ノ十二番地先

標識ノ種類

金属標。鋏。木杭

キザミ


点番号

11

線番号

II 543

要 図

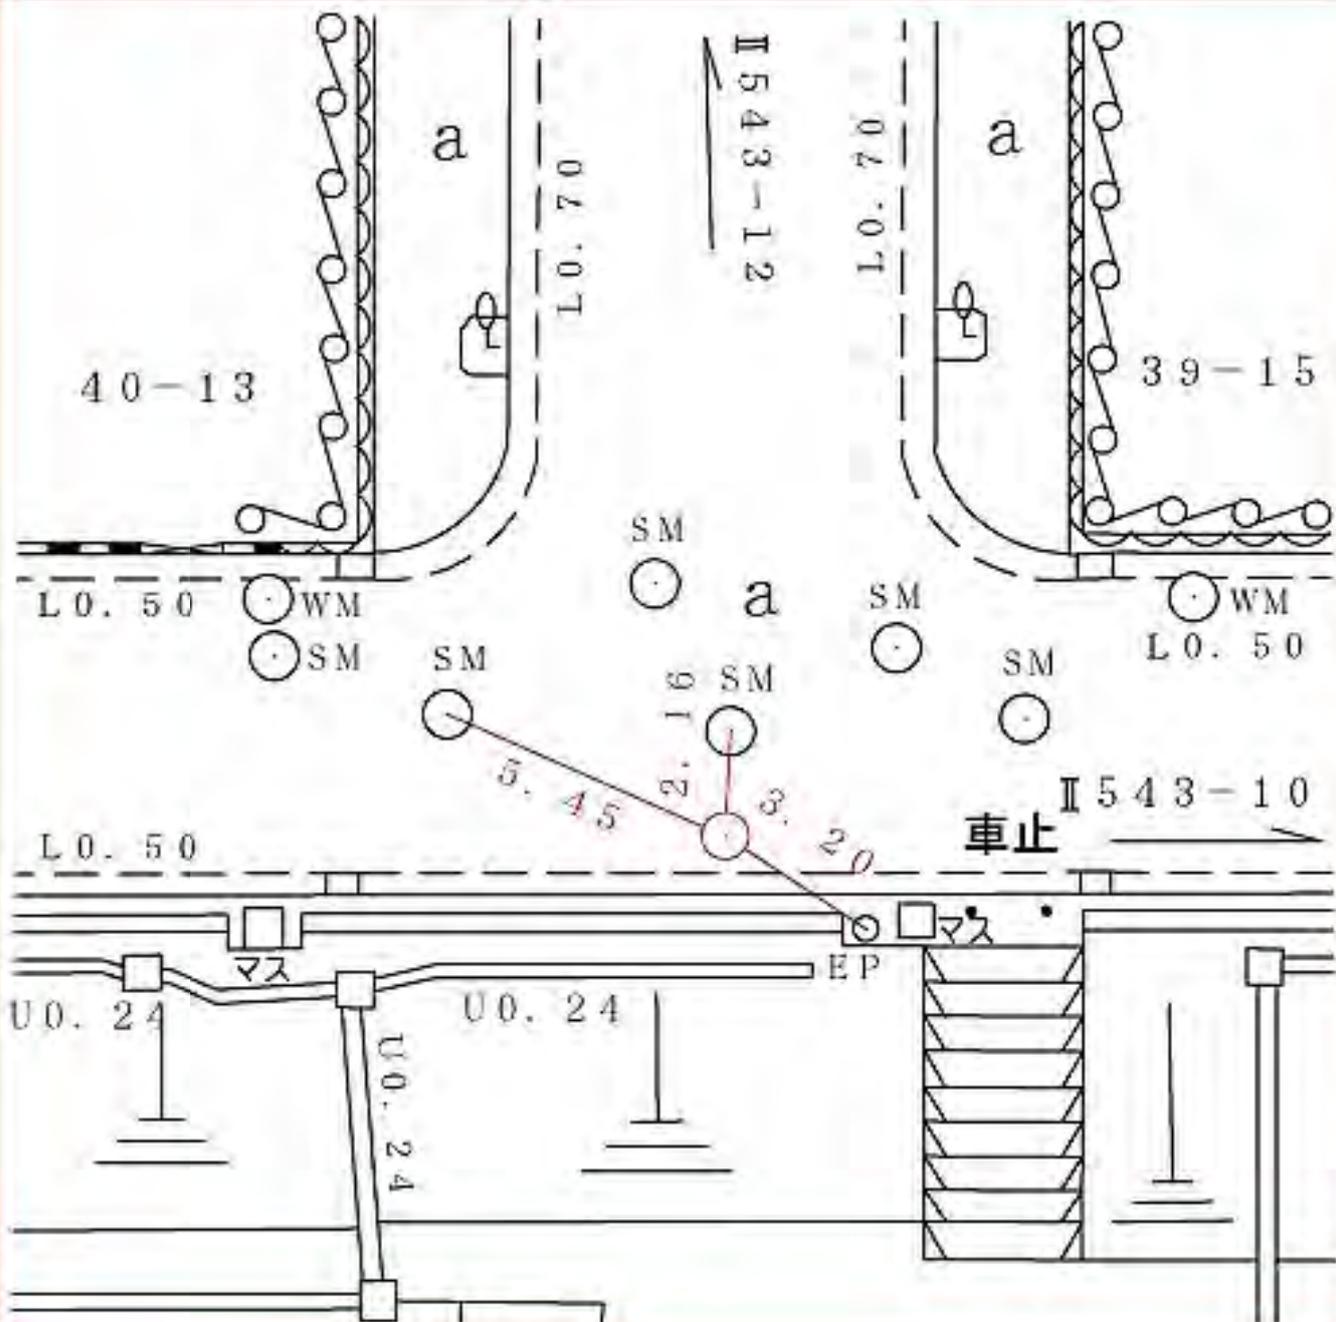

所在地

金沢区富岡西五丁目四十ノ一番地先

標識ノ種類

金属標。鋏。木杭

キザミ


点番号

12

線番号

II 543

要 図

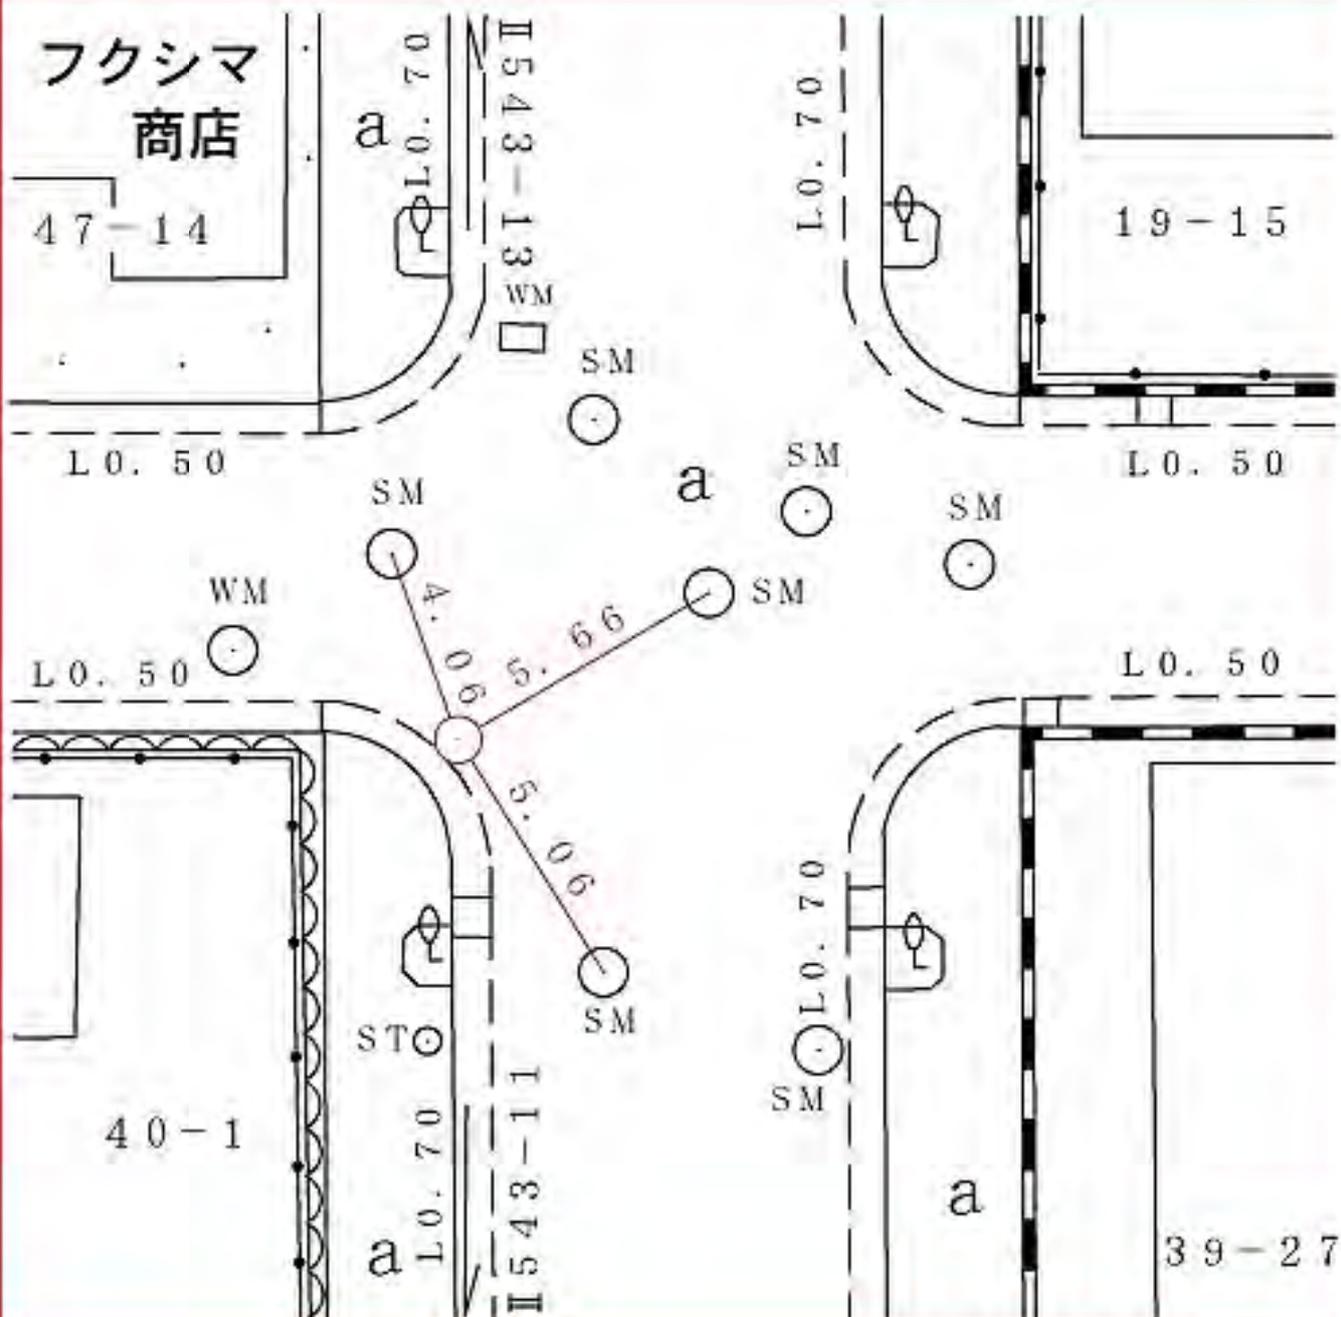

所在地

金沢区富岡西五丁目十八ノ二二番地先

標識ノ種類

金属標。鋏。木杭

キザミ


点番号

13

線番号

Ⅱ 543

要 図

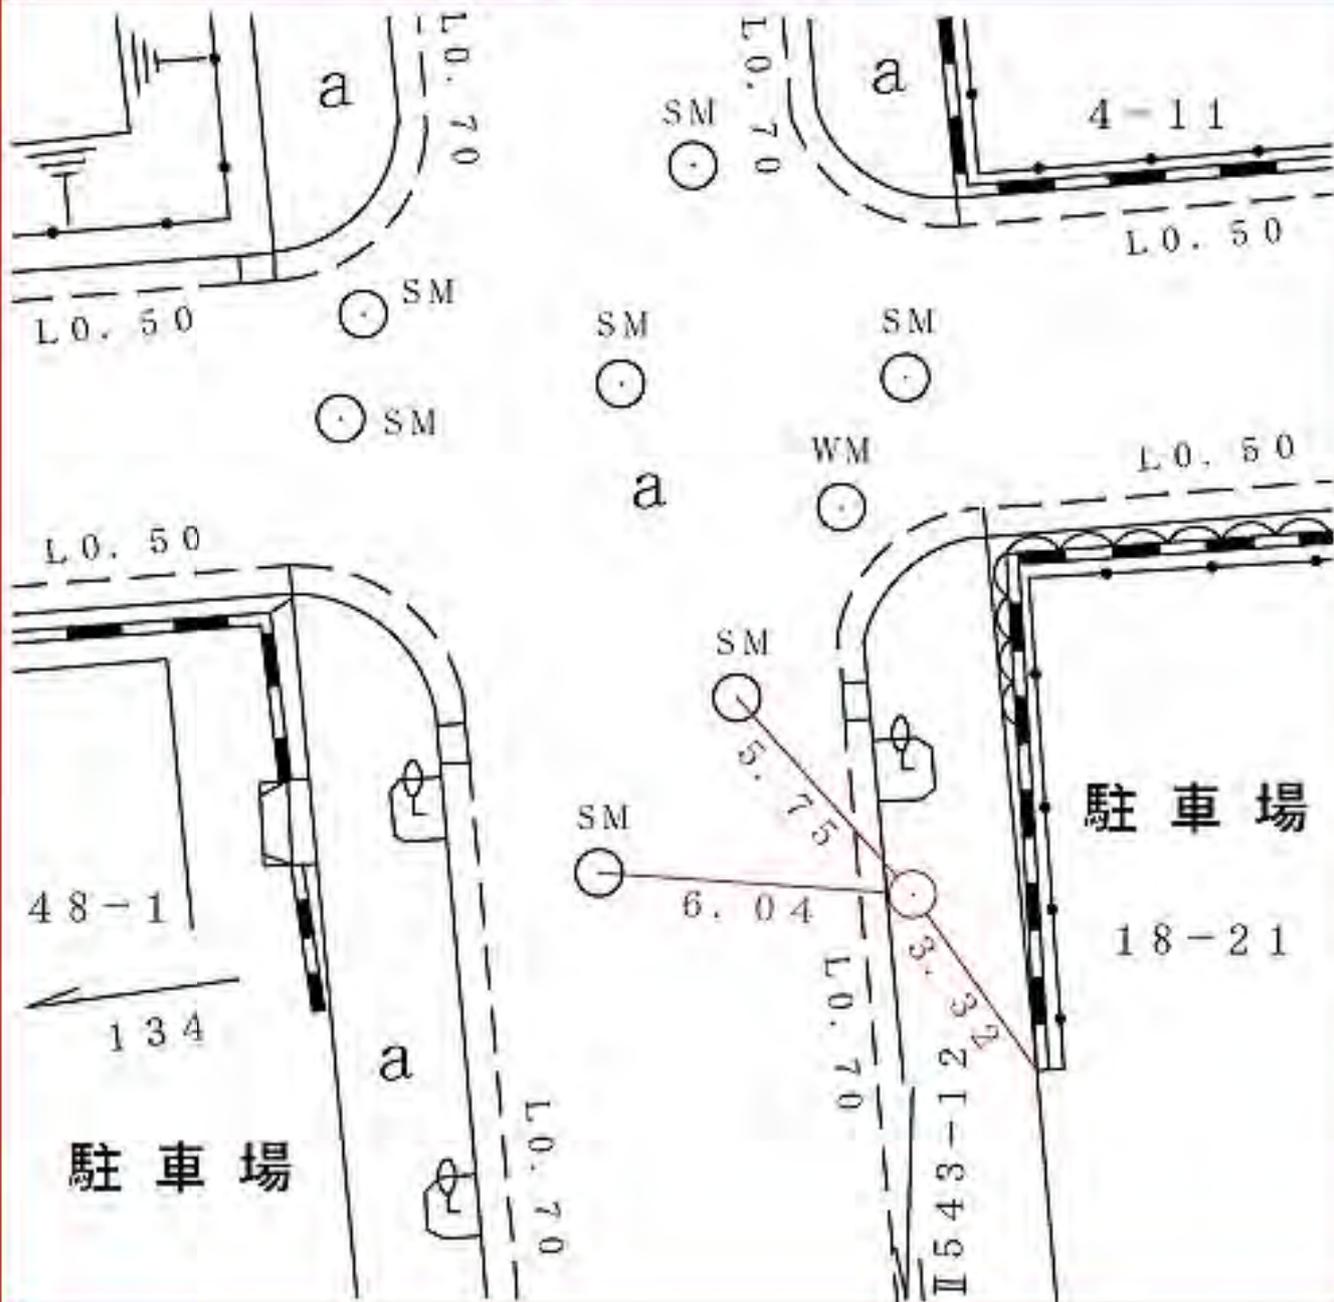

所在地

金沢区能見台三丁目五十番地先

標識ノ種類

金属標。鋏。木杭

キザミ


点番号

14

線番号

II 543

要 図

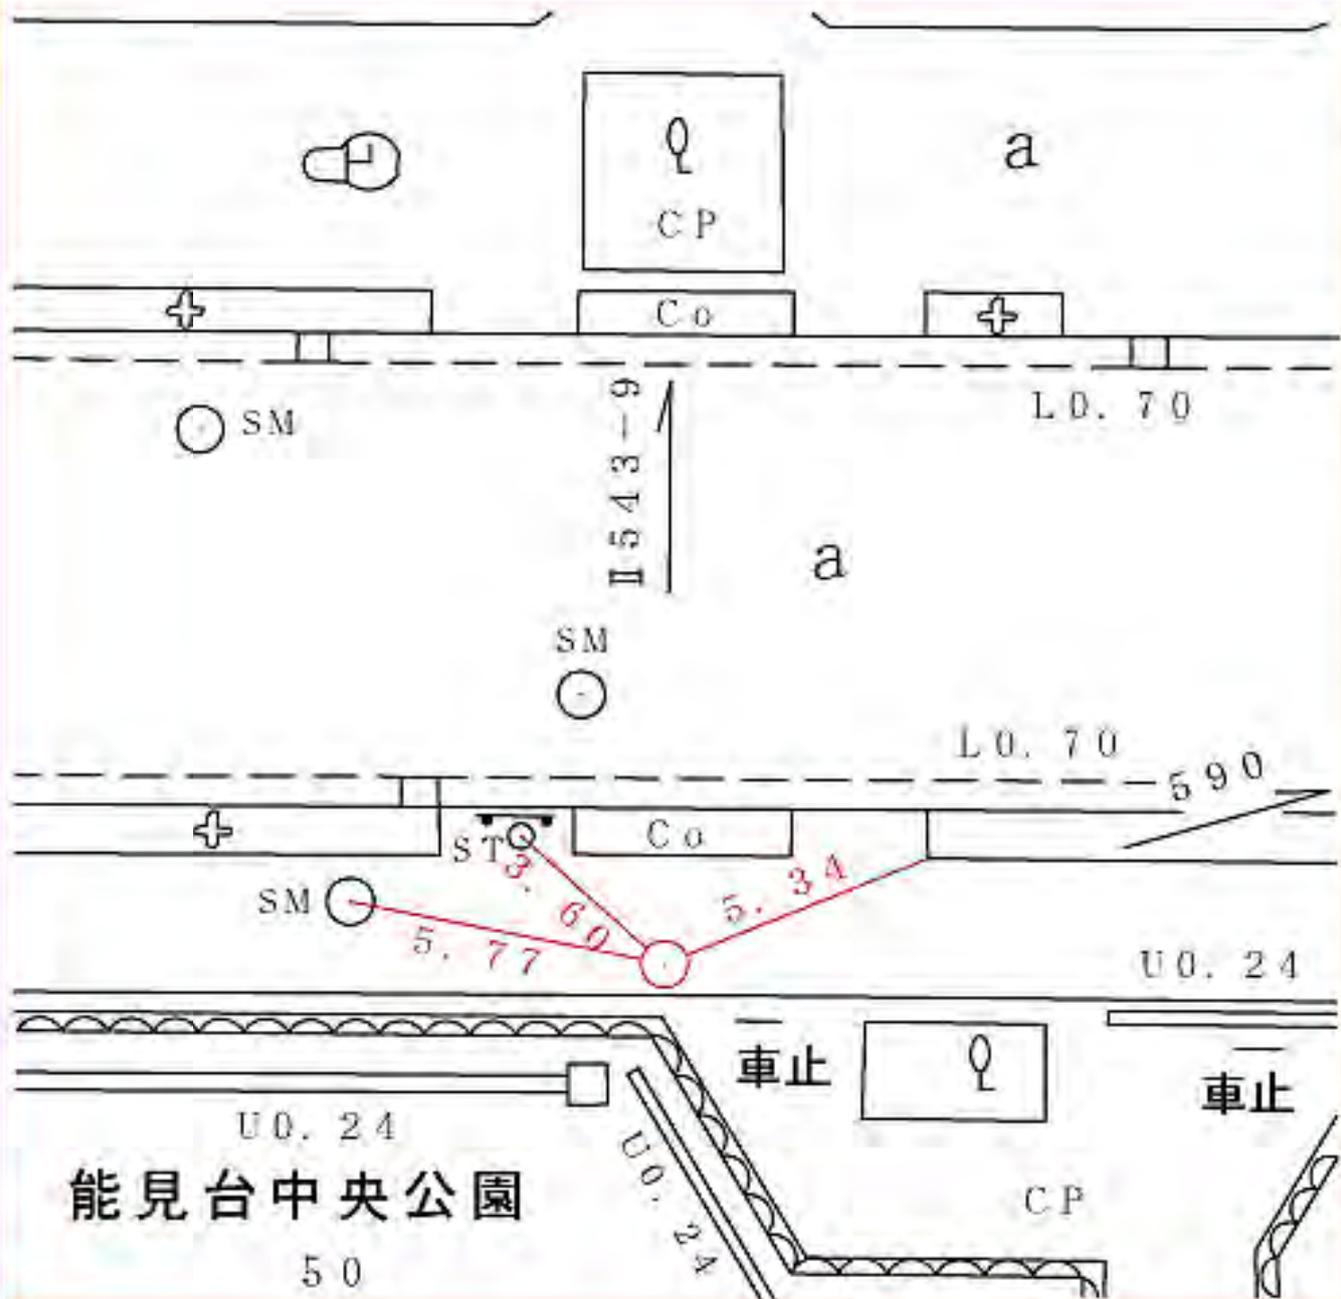

所在地

横浜市金沢区富岡西5丁目753-181番地先

標識ノ種類

金属標・鋌・木杭

キザミ

点番号


15

図

線番号

II 543

要

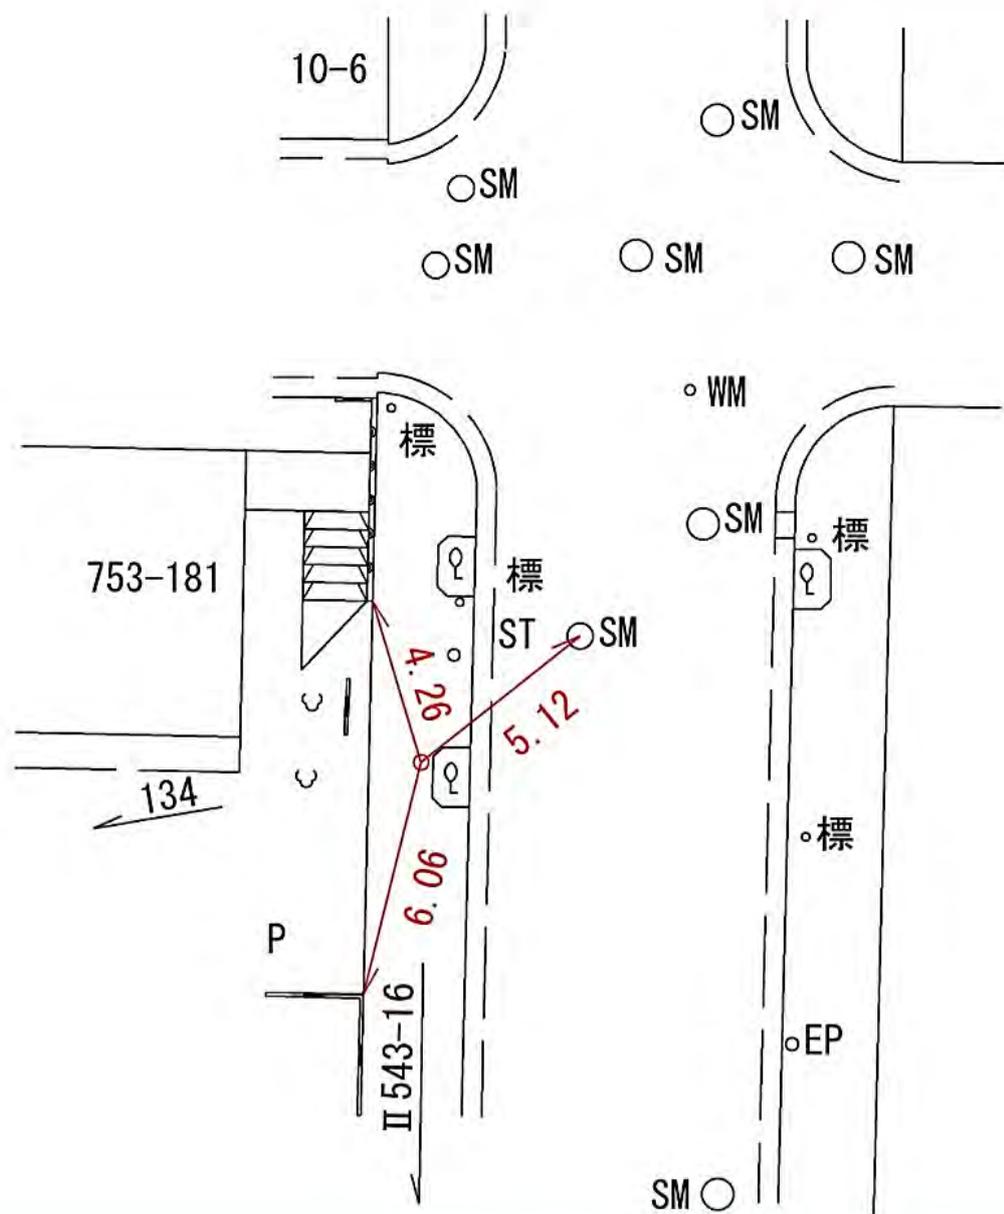

所在地

横浜市金沢区富岡西5丁目753-74番地先

標識ノ種類

金属標・鋏・木杭

点番号


16

線番号

II 543

キザミ

要 図

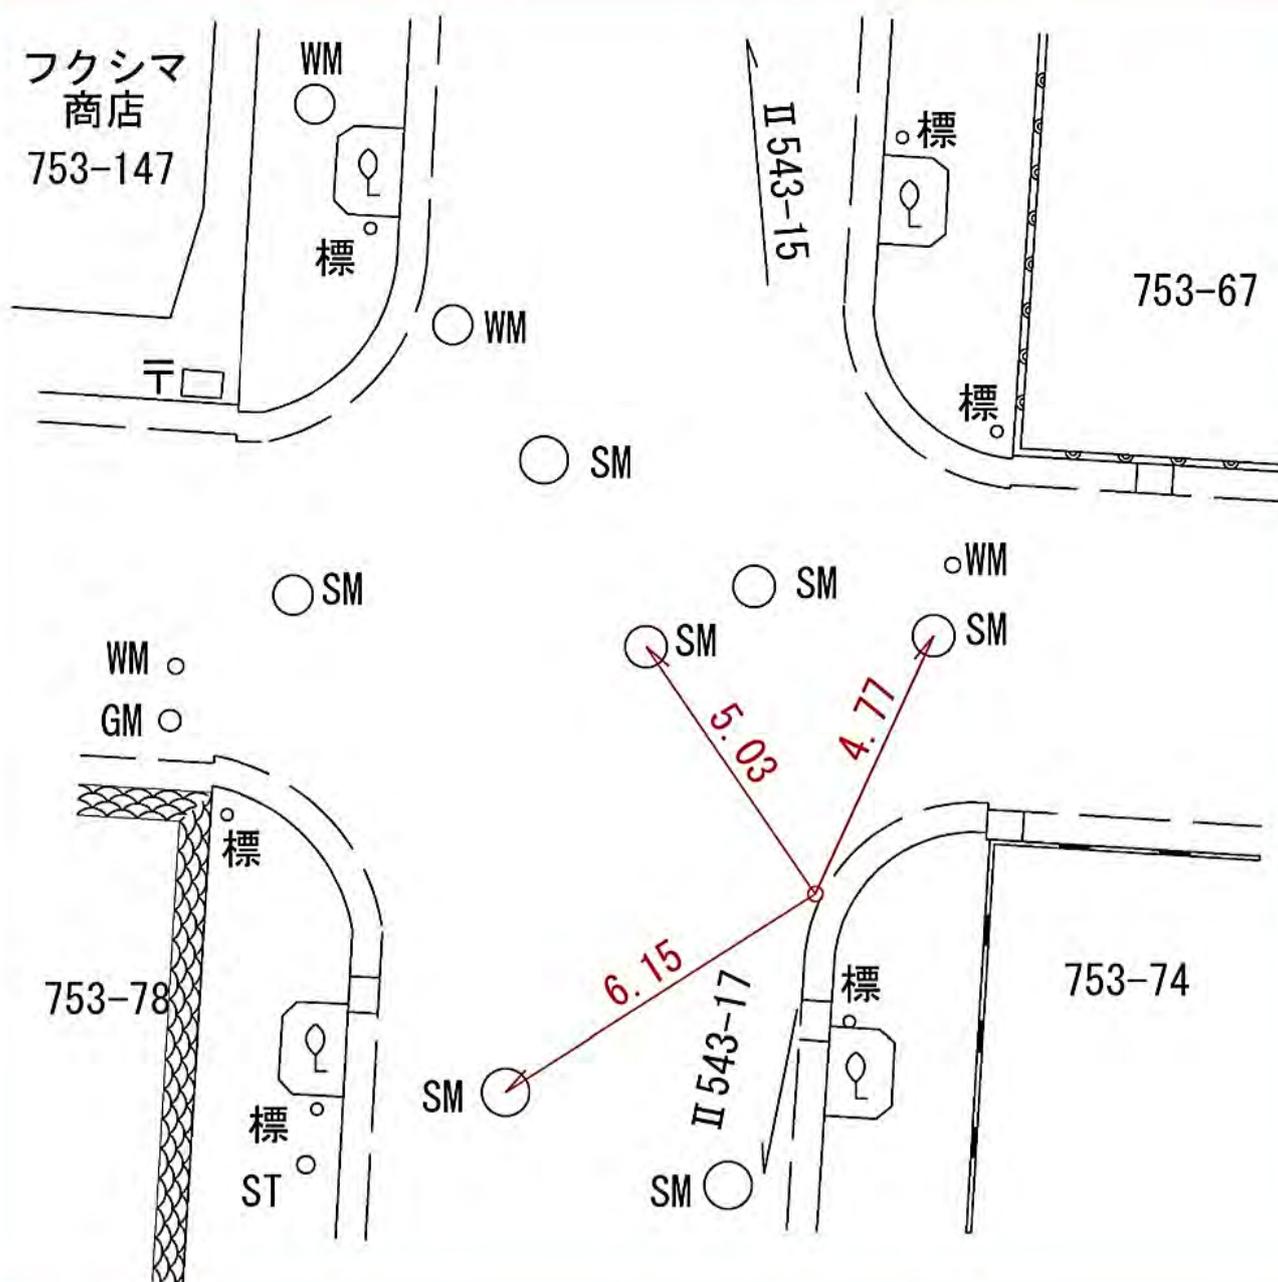

所在地

横浜市金沢区富岡西5丁目4730-62番地先

標識ノ種類

金属標・鋏・木杭

キザミ


点番号

17

線番号

II 543

要 図

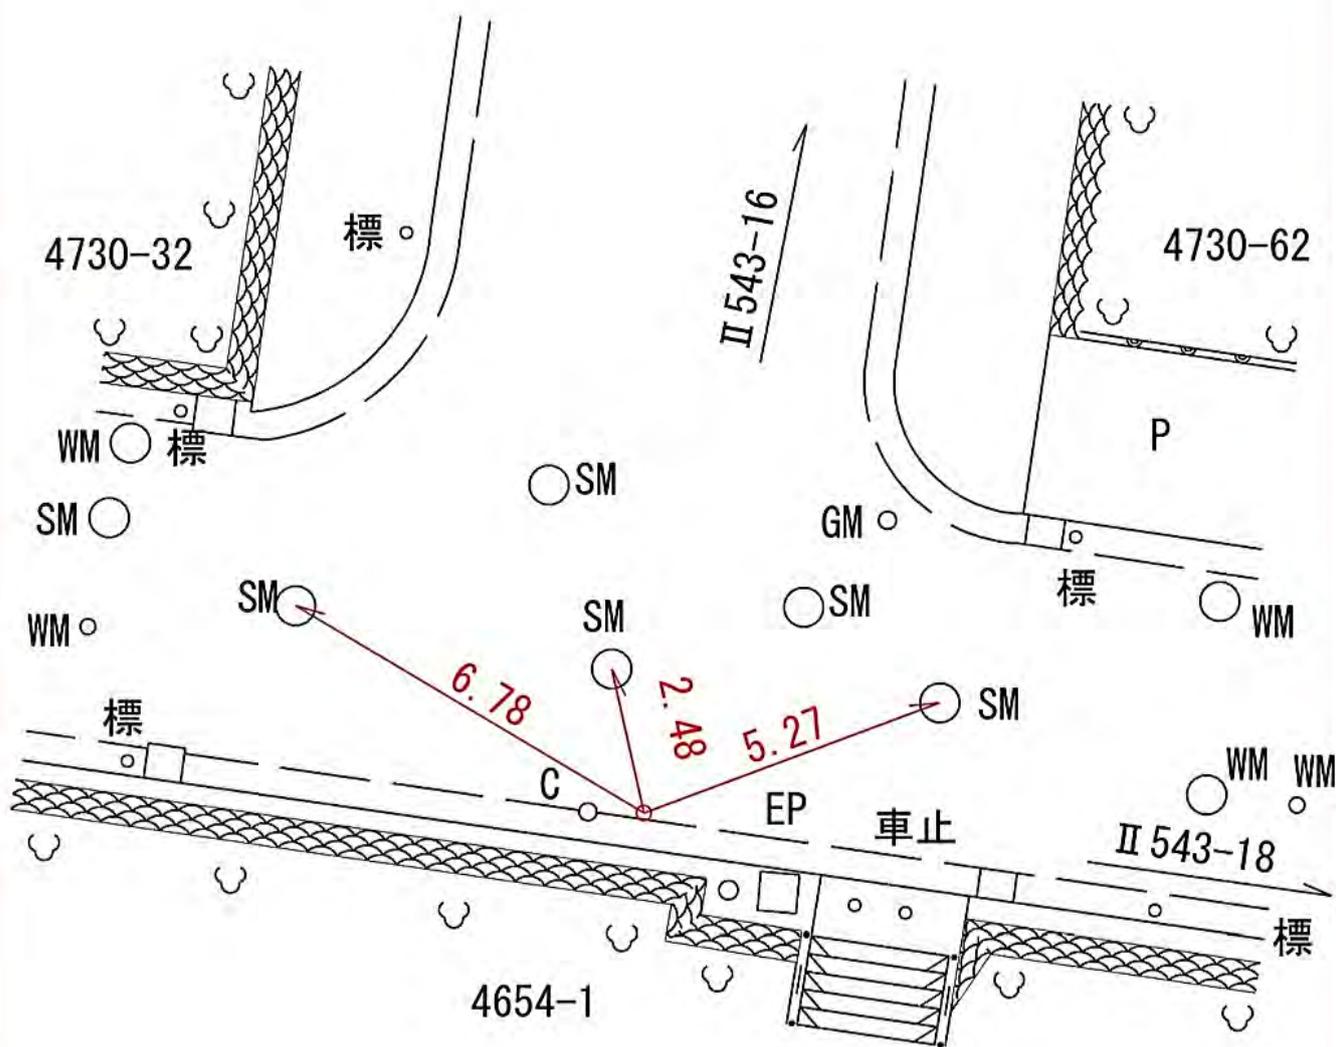

所在地

横浜市金沢区富岡西5丁目4673-8番地先

標識ノ種類

金属標・鋏・木杭

点番号


18

線番号

II 543

キザミ

要 図

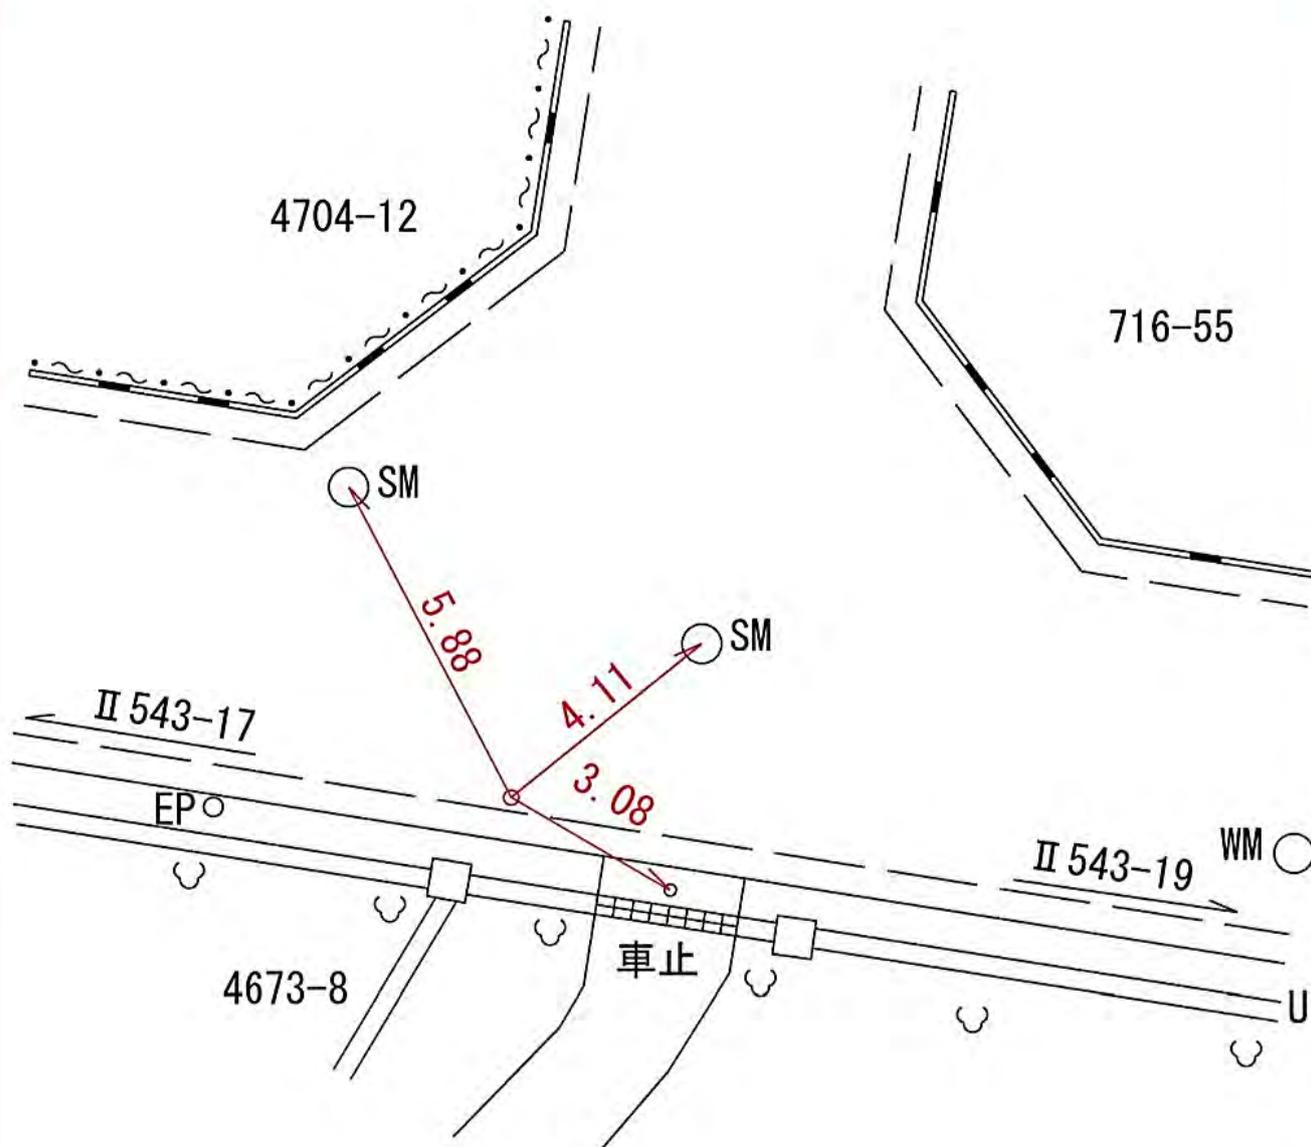

所在地

横浜市金沢区富岡西5丁目716-7番地先

標識ノ種類

金属標・鋏・木杭

点番号


19

線番号

II 543

キザミ

要 図

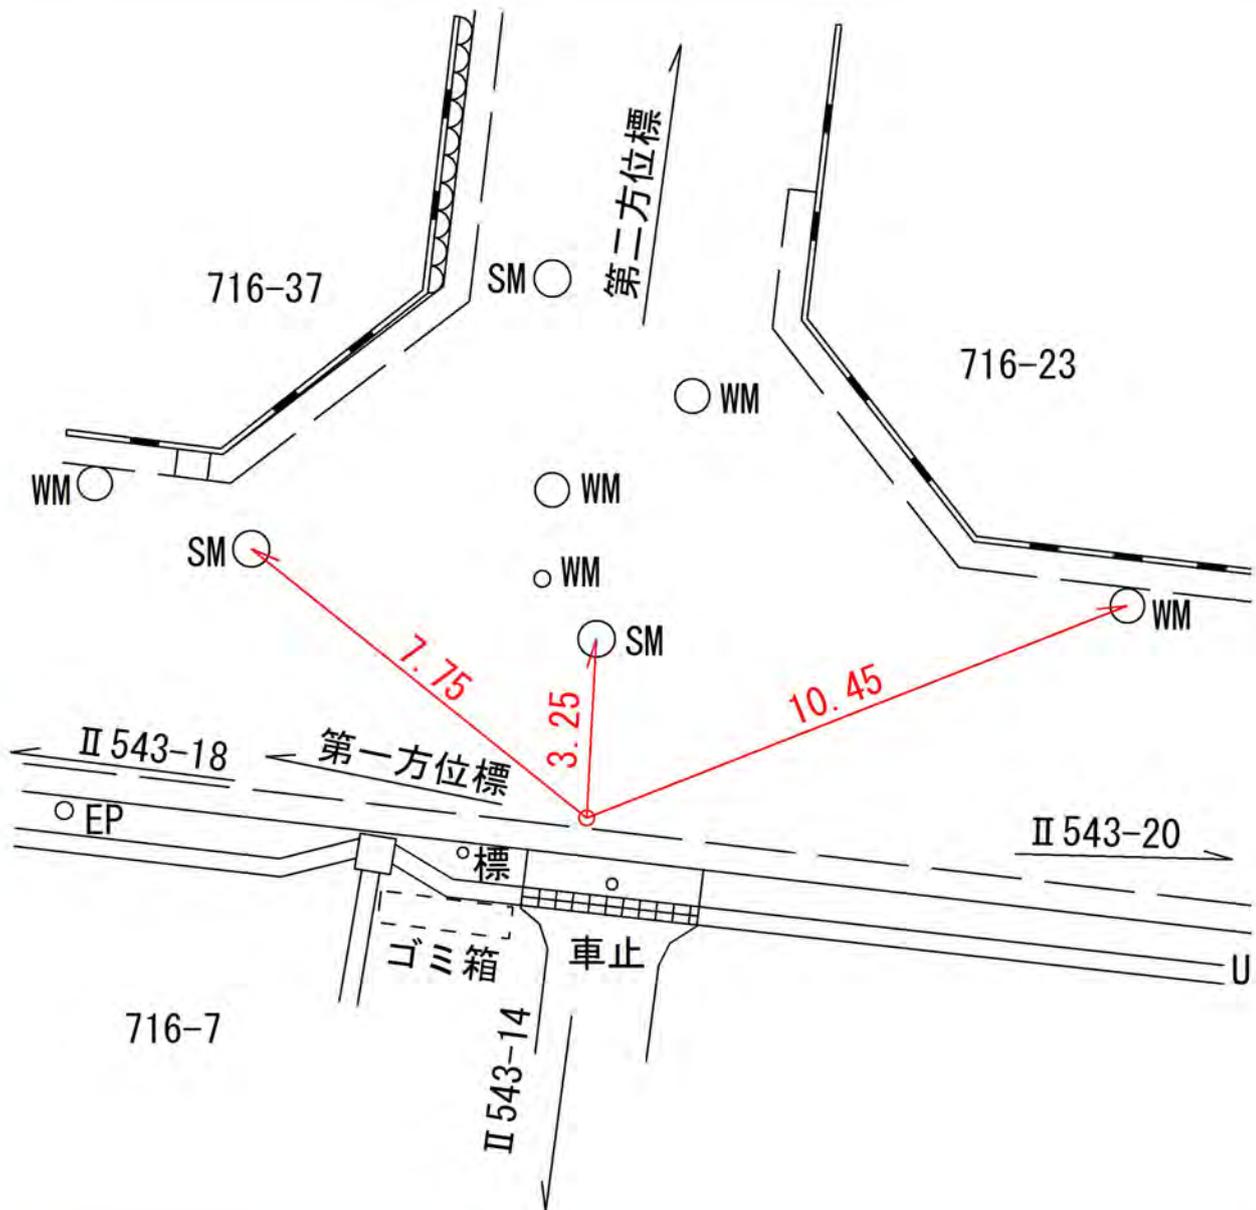

所在地

横浜市金沢区富岡西6丁目613-64番地先

標識ノ種類

金属標・鋌・木杭

キザミ


線番号

II 543

点番号

20

要 図

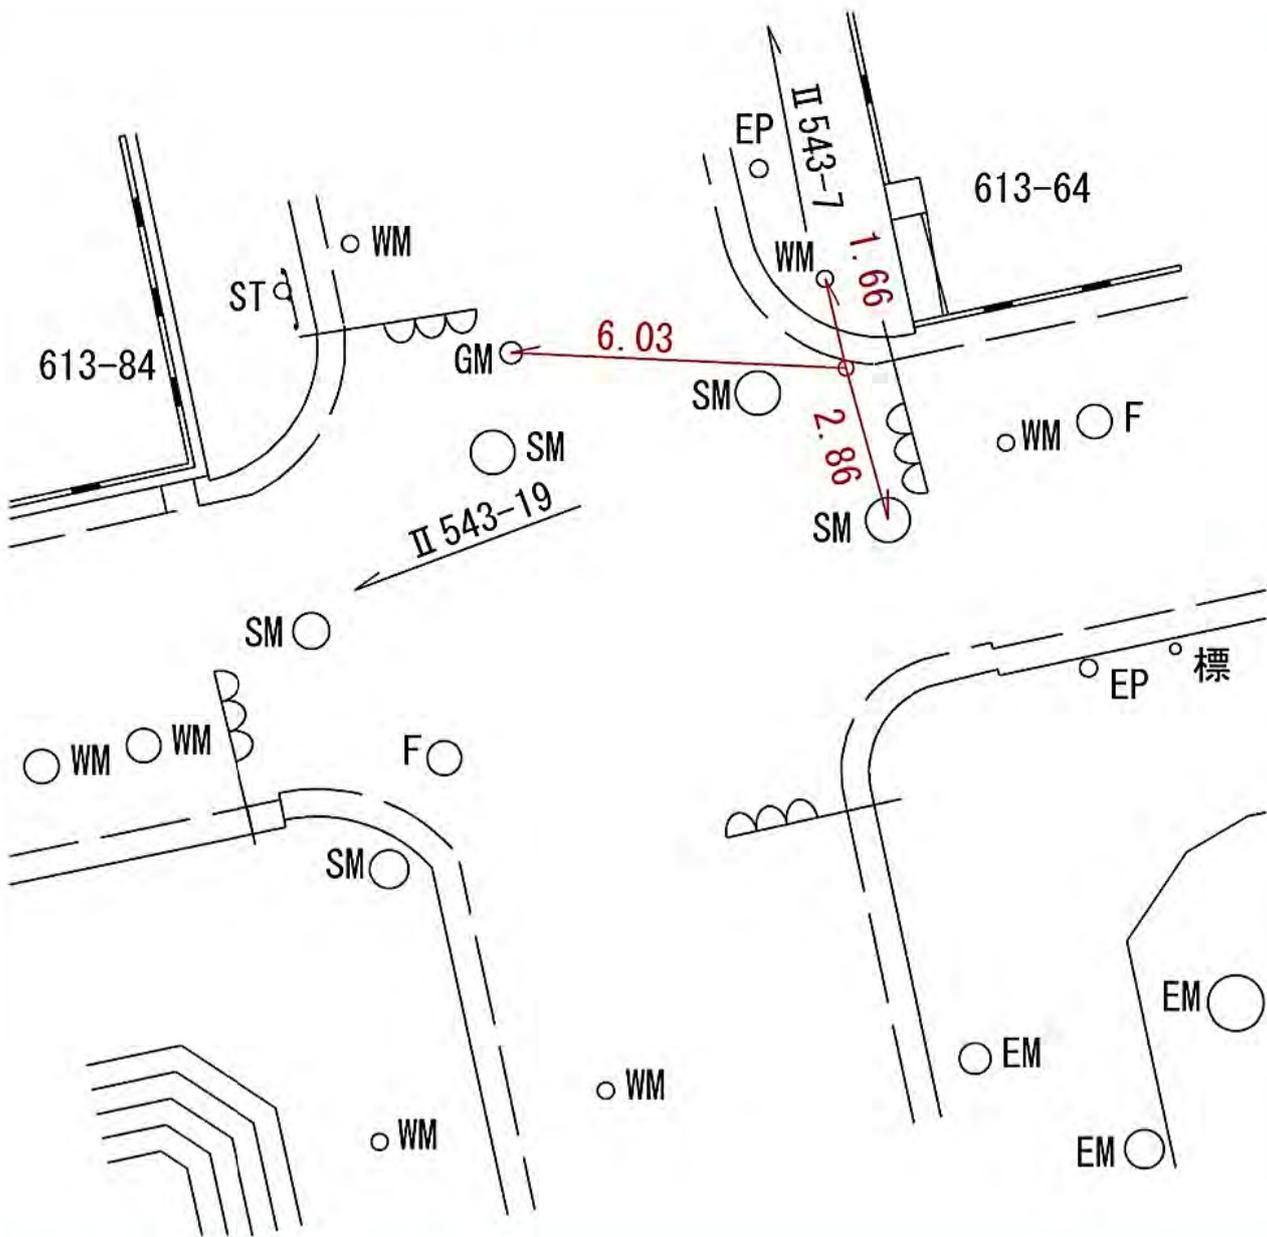

所在地

金沢区西柴四丁目十九ノ四番地先

標識ノ種類

金属標。鋏。木杭

キザミ


点番号

1

線番号

II 544

要 図

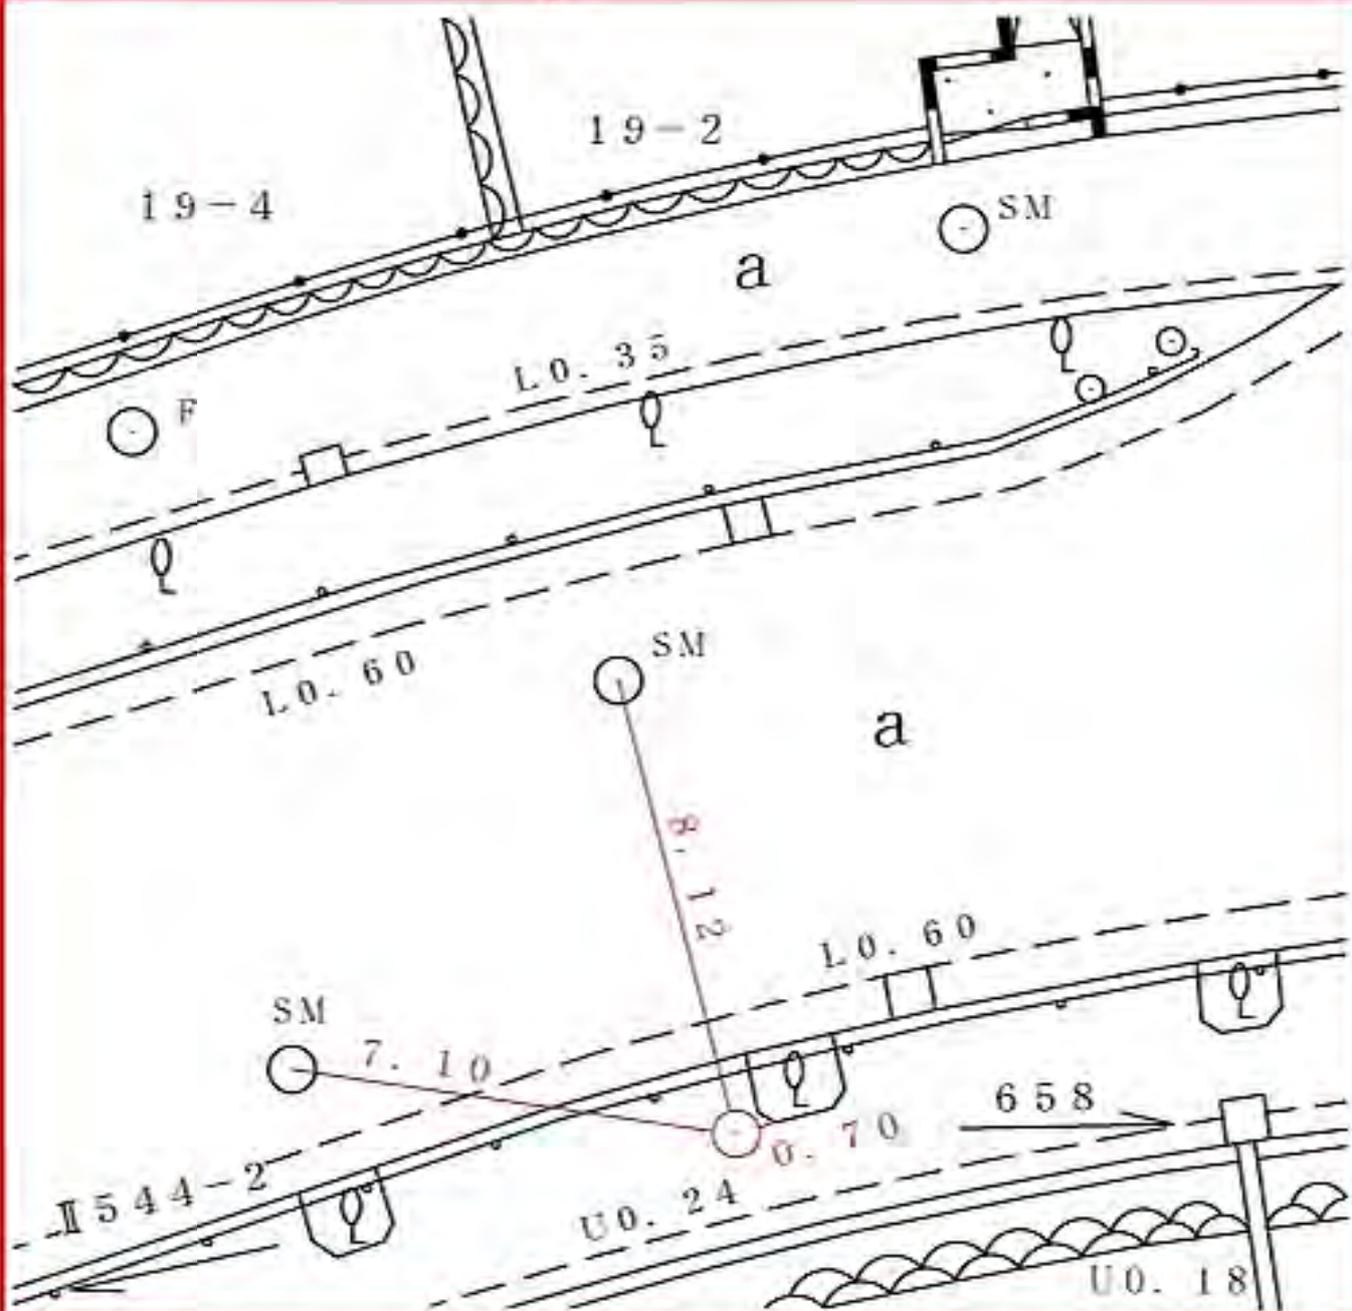

所在地

金沢区西柴四丁目十九ノ十一番地先

標識ノ種類

金属標。鋏。木杭

キザミ


点番号

2

線番号

Ⅱ 5 4 4

要 図

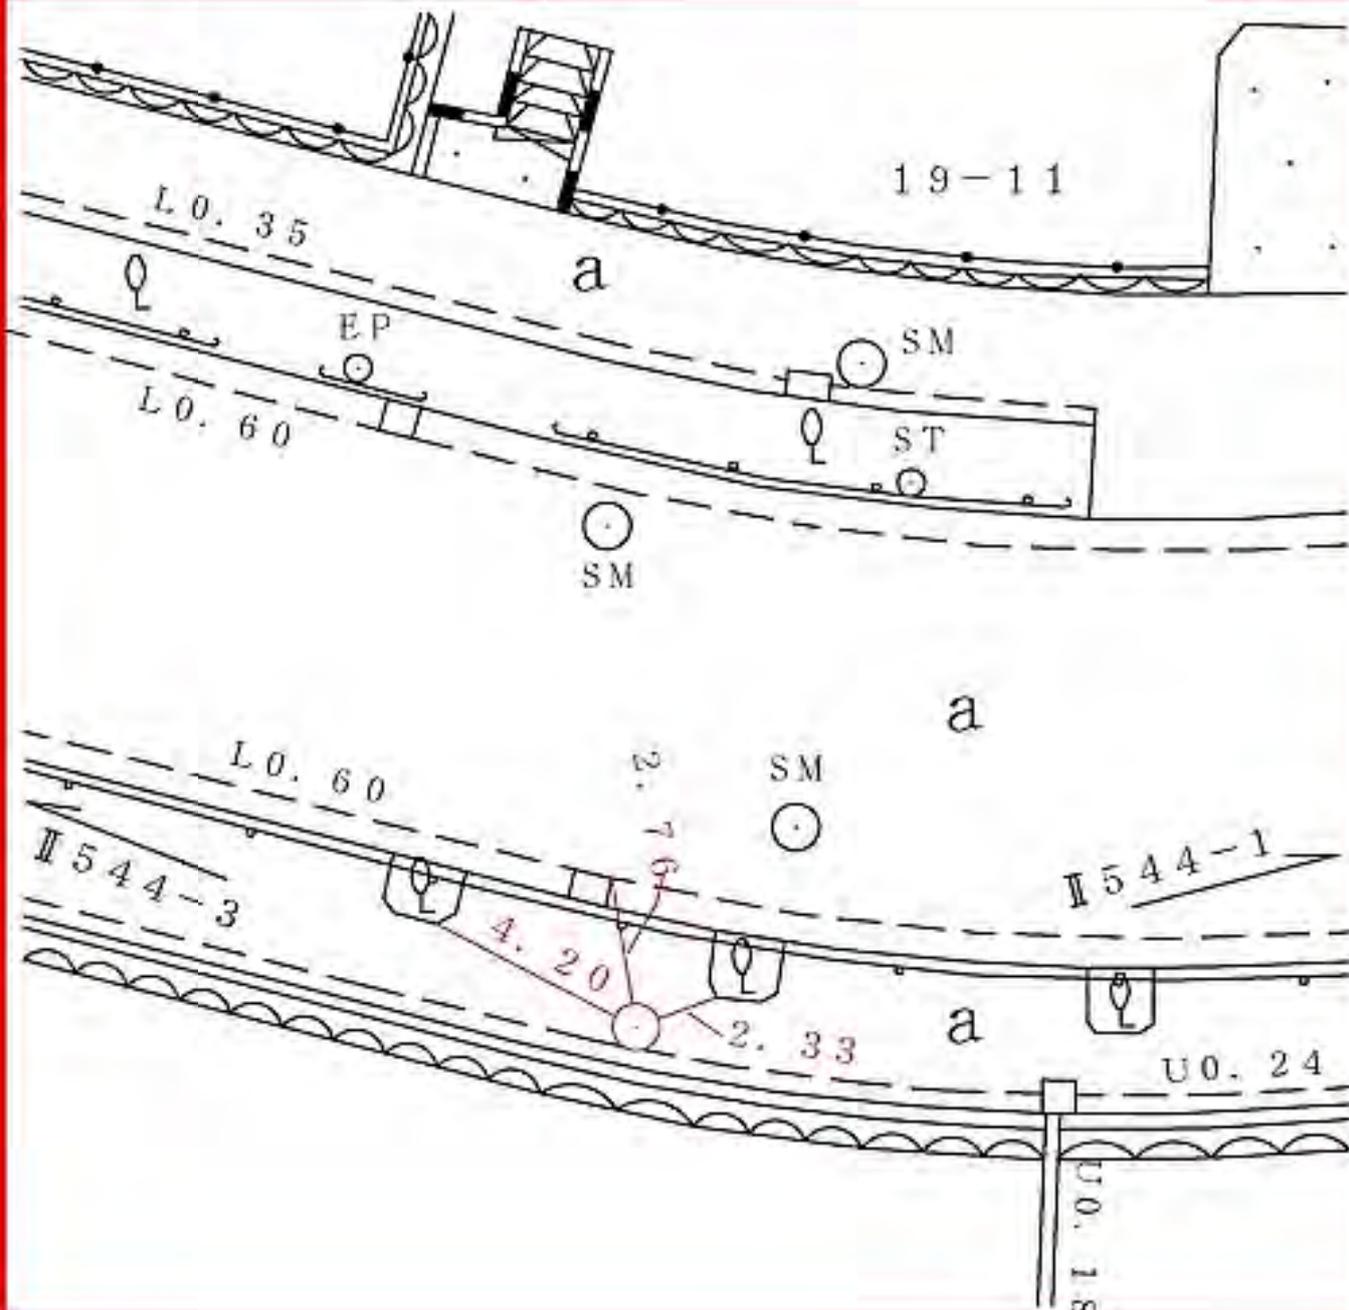

所在地

標識ノ種類

点番号

線番号

金沢区西柴四丁目三ノ四番地先

金属標。鋏。木杭


3

Ⅱ 5 4 4

キザミ

図

要

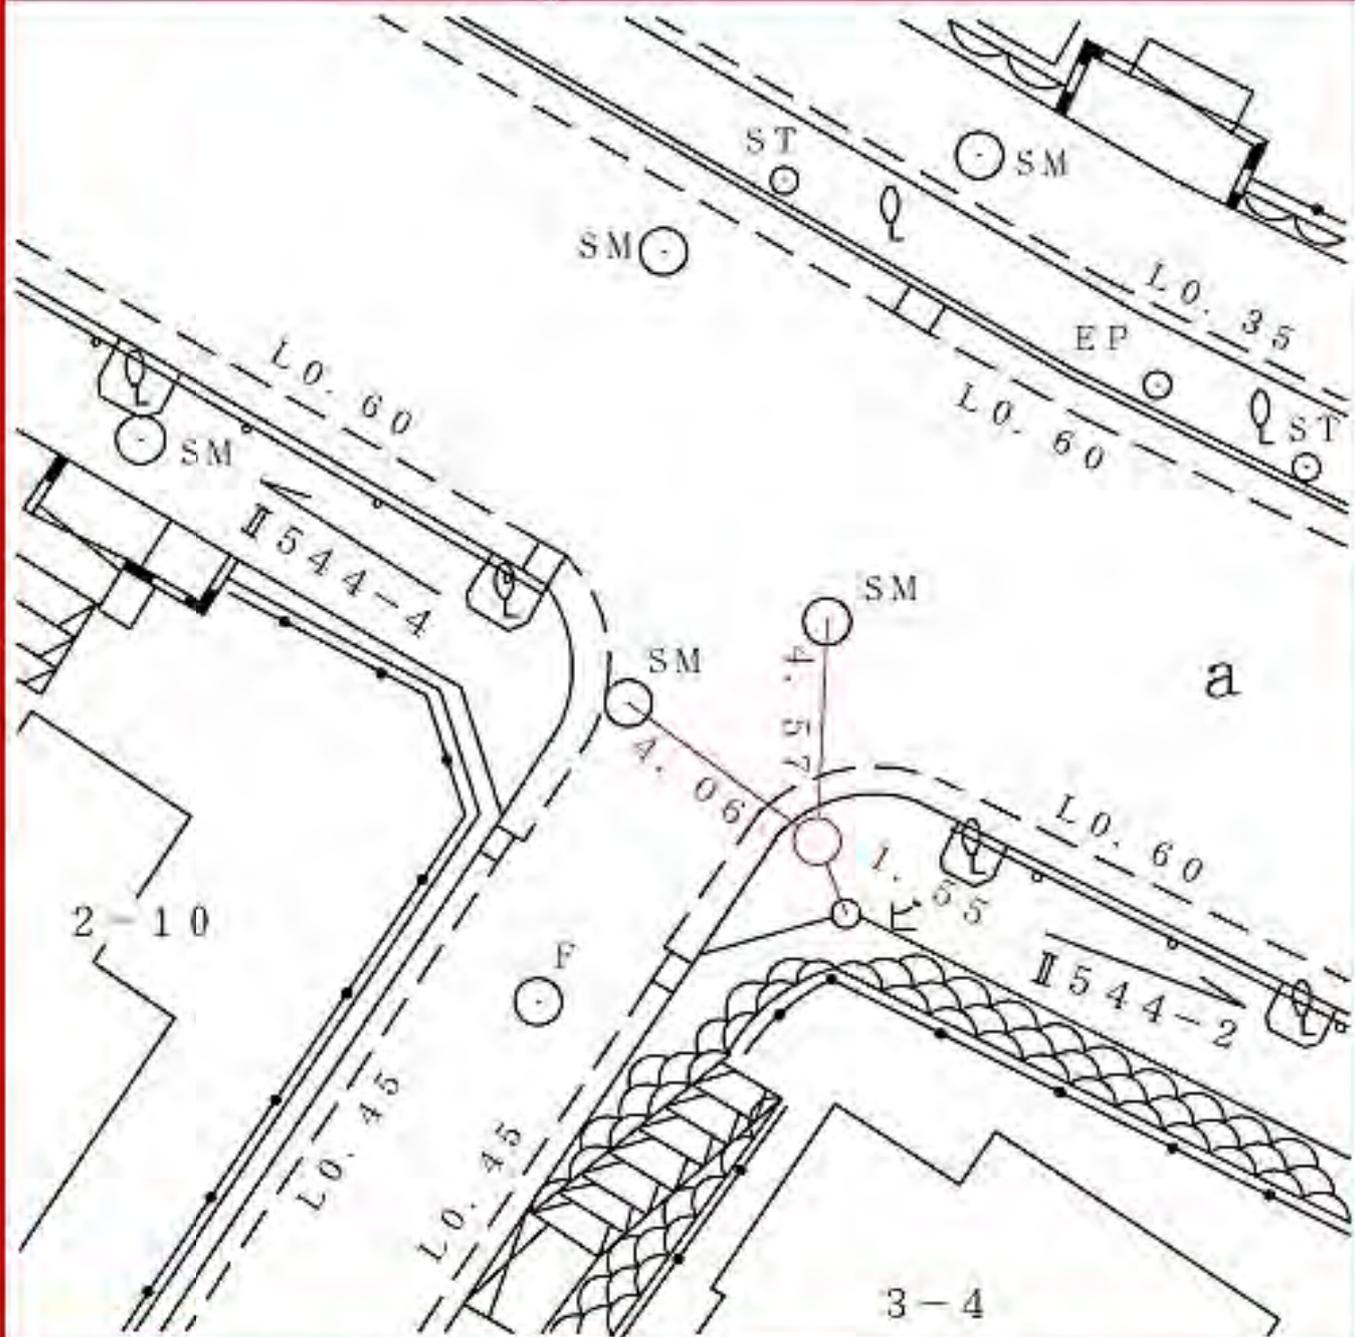

所在地

標識ノ種類

点番号

線番号

金沢区西柴三丁目十六ノ十四番地先

金属標。鋌。木杭


4

II 544

キザミ

図

要

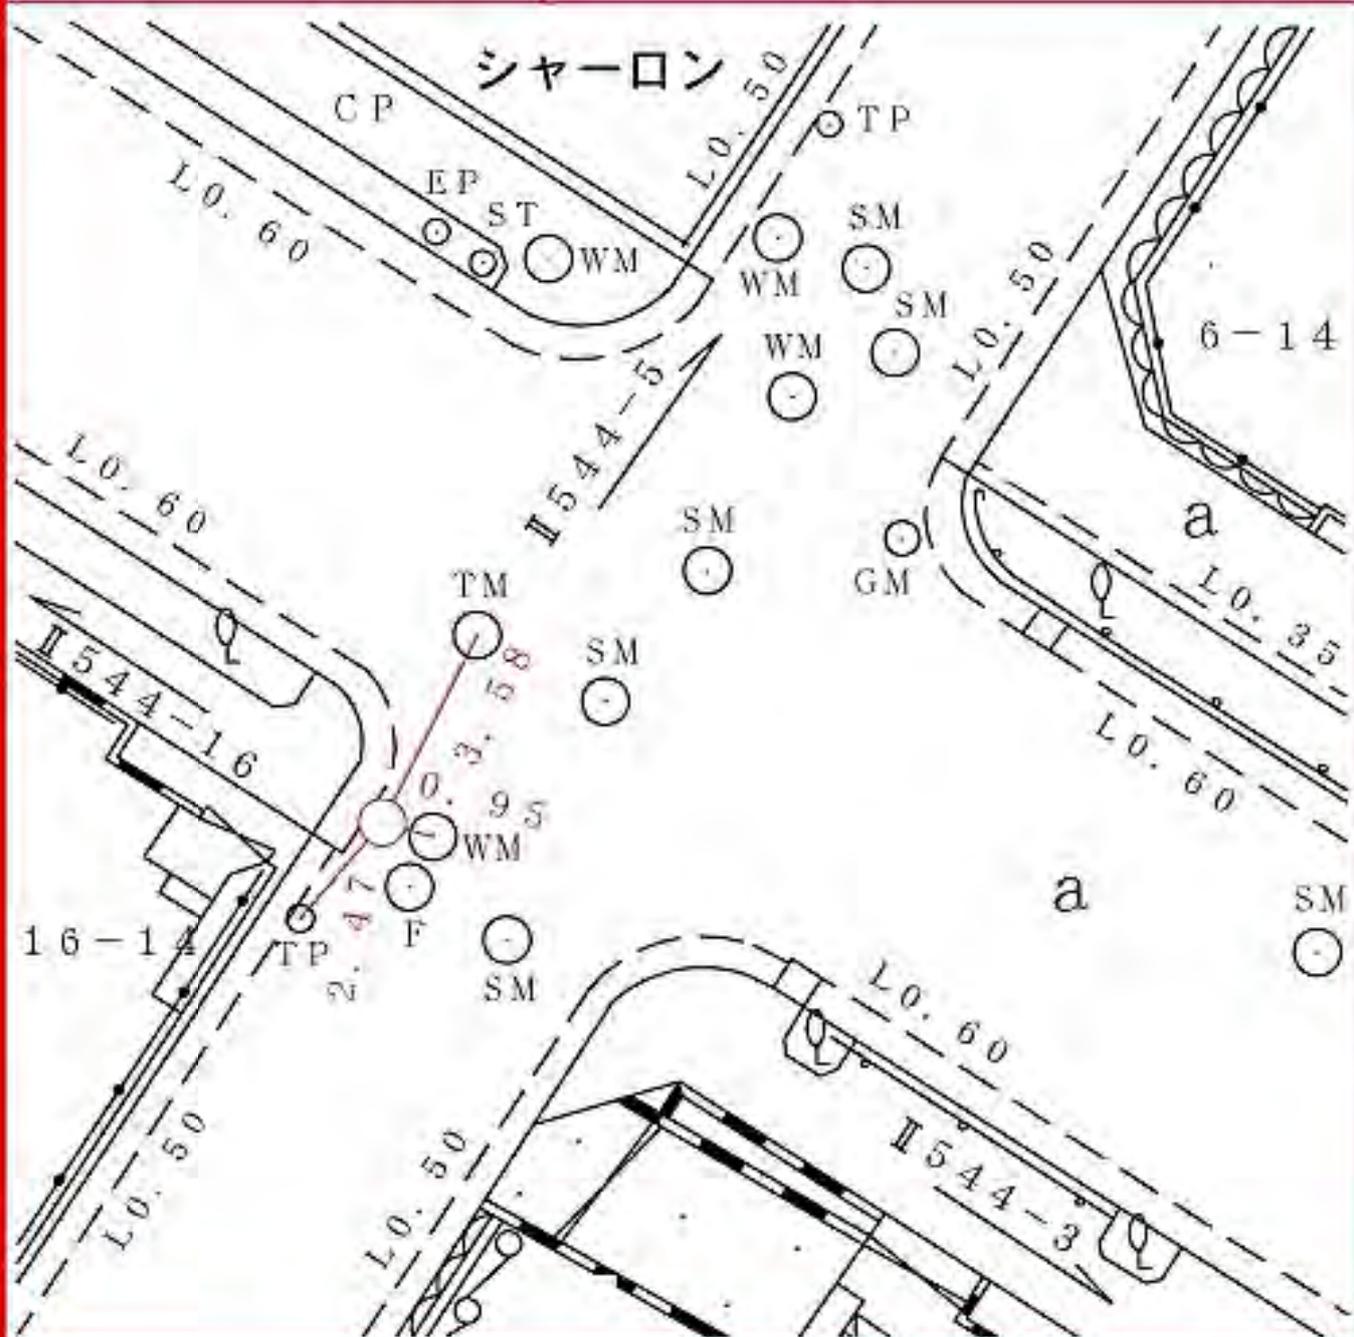

所在地

金沢区西柴四丁目三八ノ十八番地先

標識ノ種類

金属標。鋏。木杭

キザミ


点番号

6

線番号

Ⅱ 5 4 4

要 図

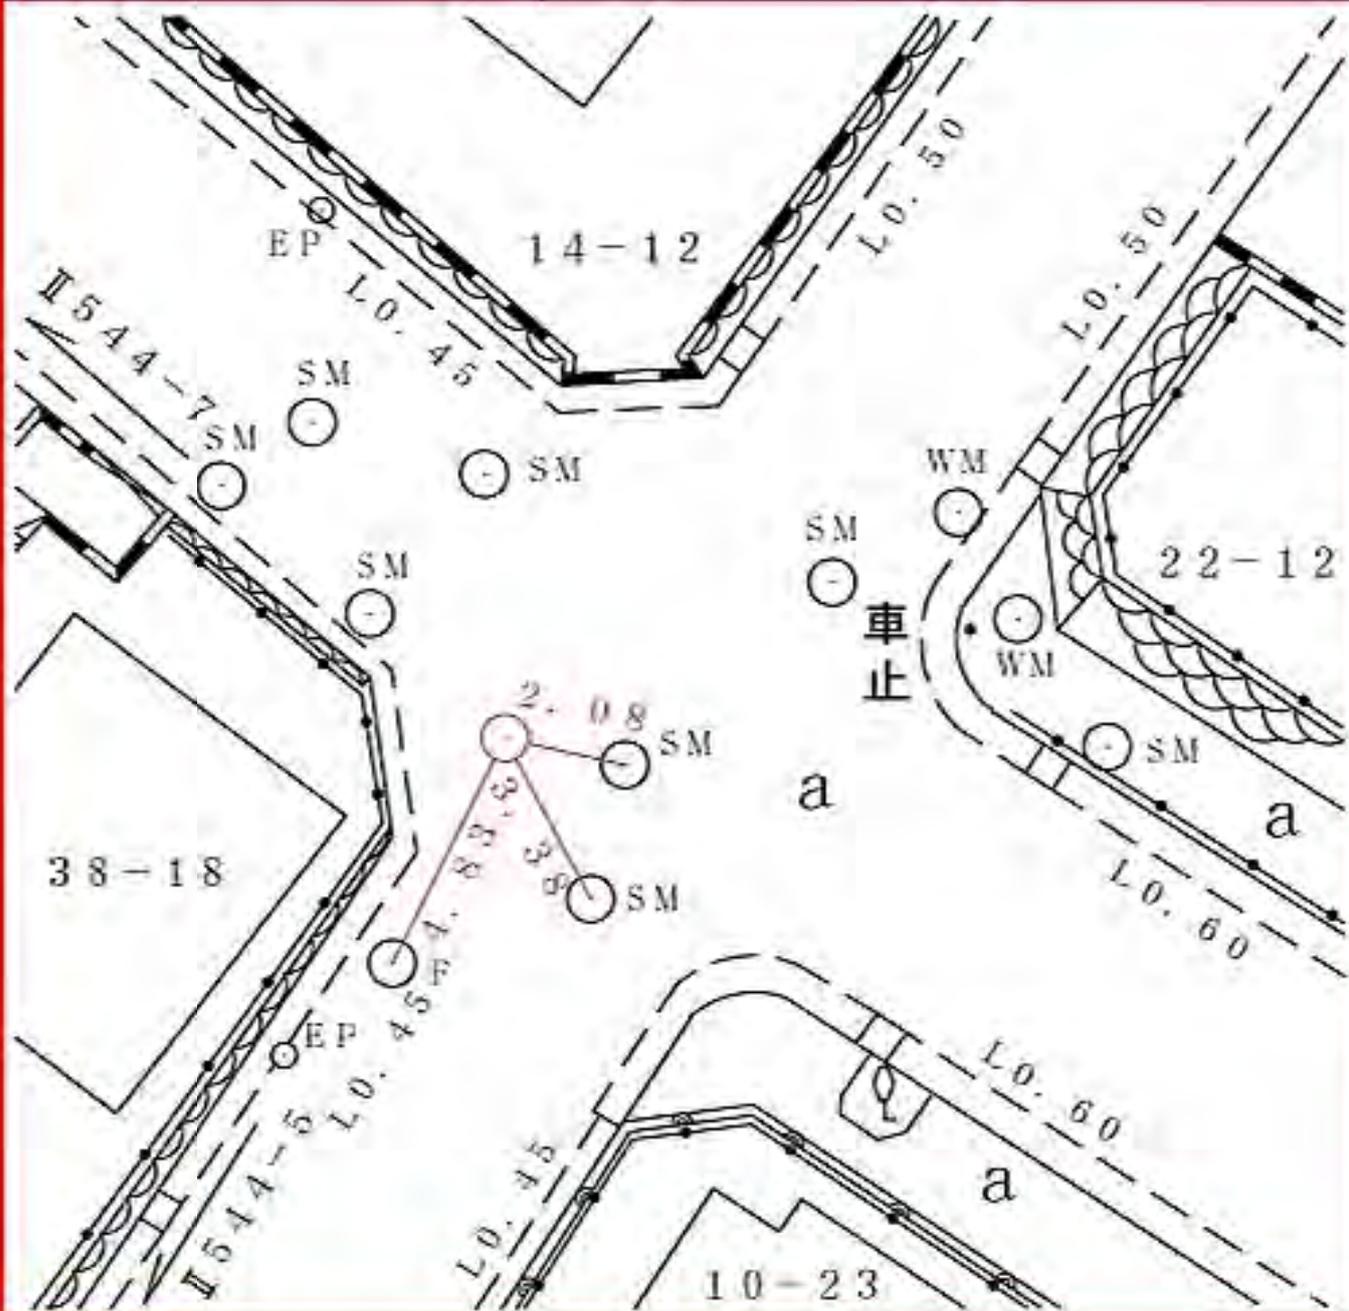

所在地

金沢区西柴二丁目八ノ九番地先

標識ノ種類

金属標。鋏。木杭

キザミ


線番号

点番号

Ⅱ 5 4 4

7

要 図

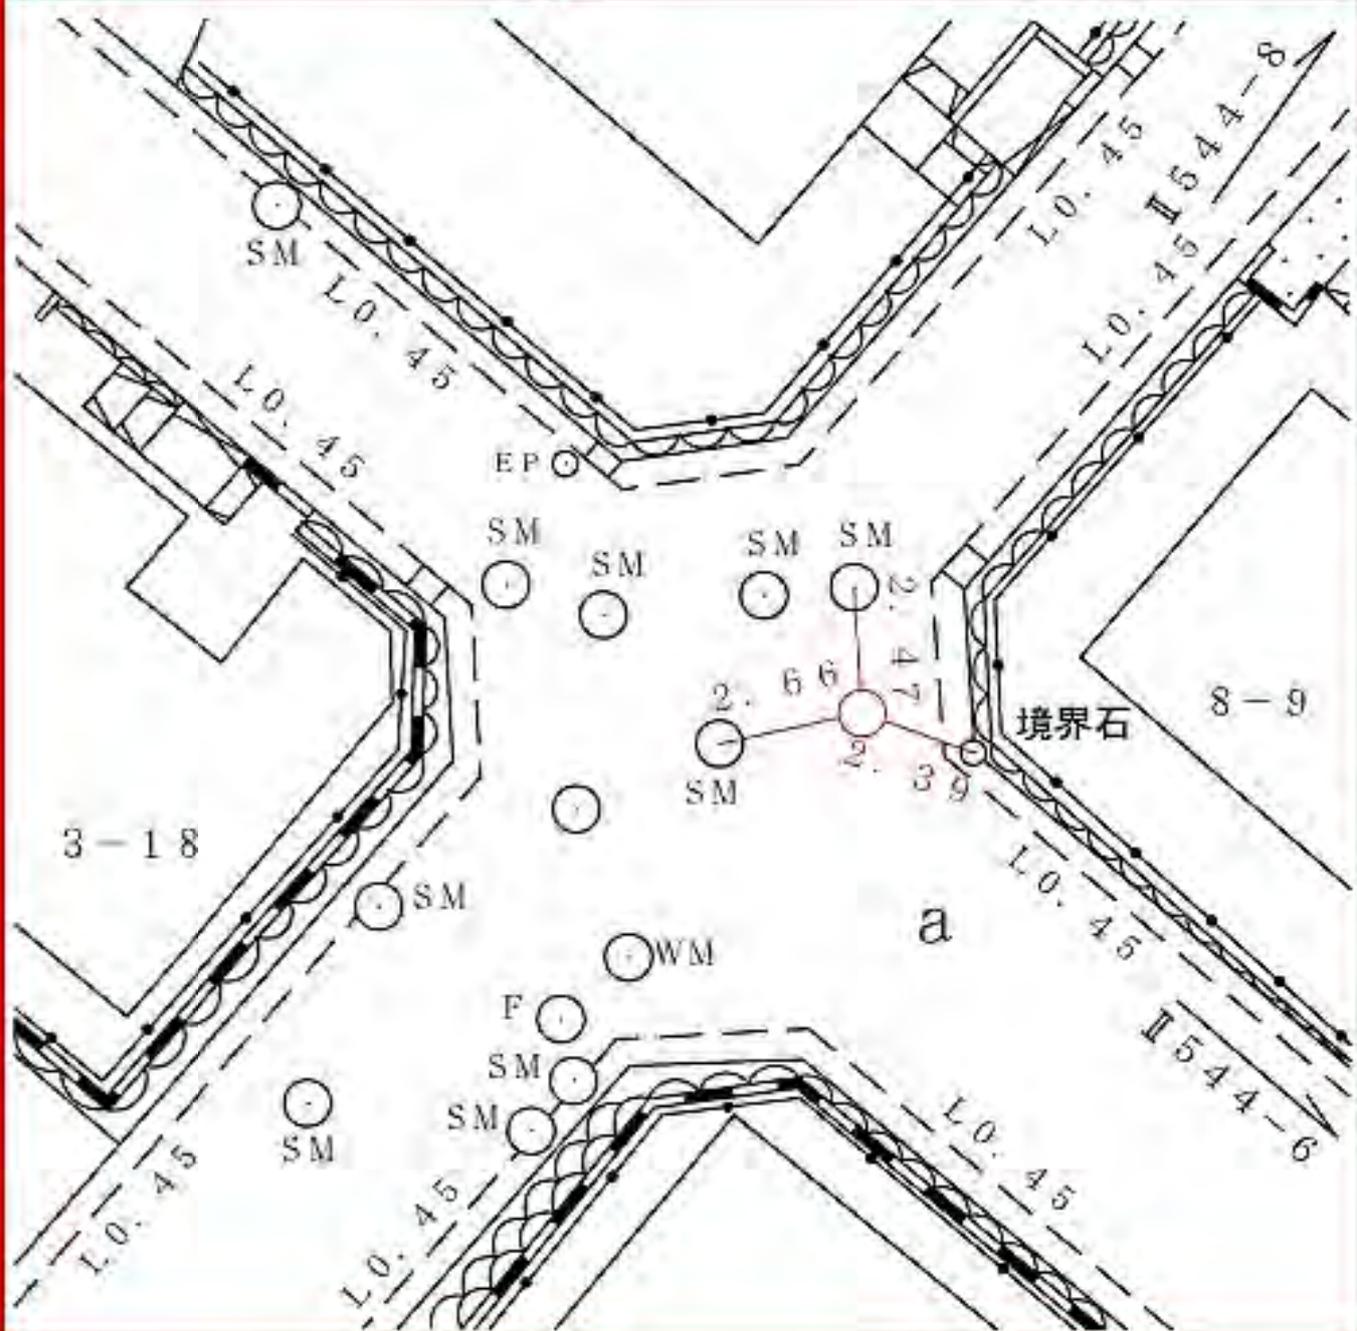

所在地

金沢区西柴二丁目六ノ一番地先

標識ノ種類

金属標。鋌。木杭

キザミ


点番号

8

線番号

II 544

要 図

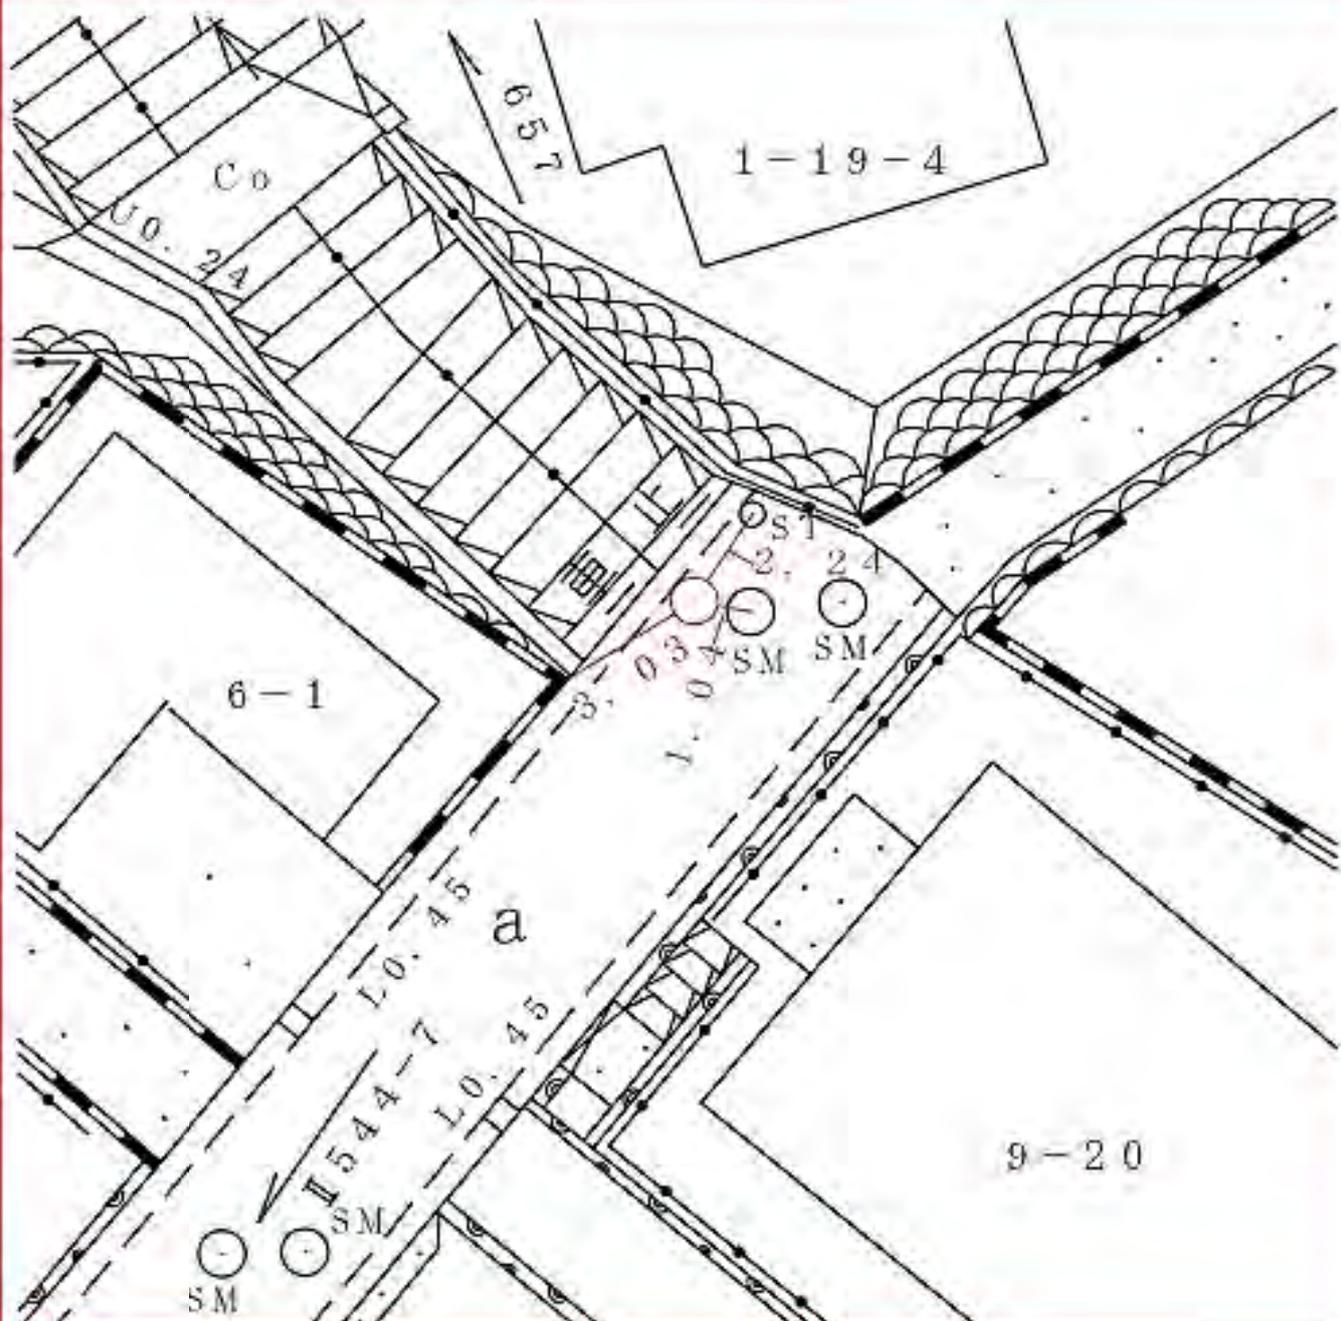

所在地

金沢区能見台五丁目四九番地先

標識ノ種類

金属標。鋏。木杭

キザミ


点番号

9

線番号

II 544

要 図

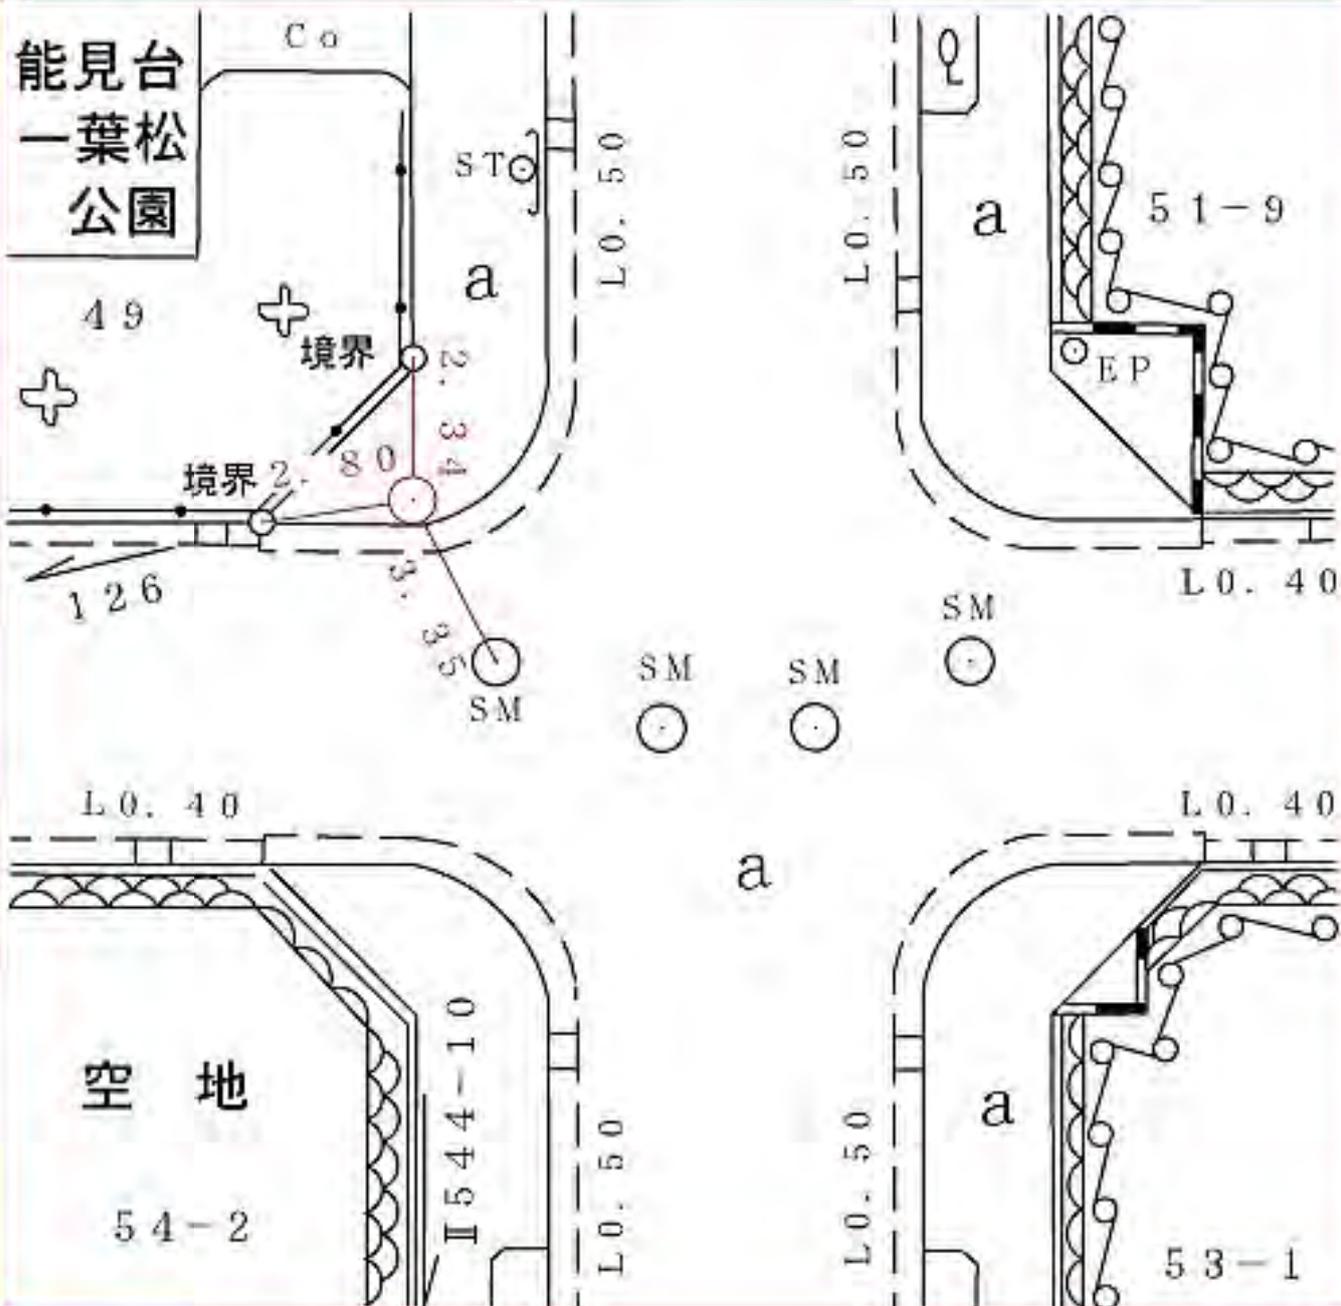

所在地

金沢区能見台五丁目五九ノ二番地先

標識ノ種類

金属標。鋏。木杭

キザミ


点番号

10

線番号

Ⅱ544

要 図

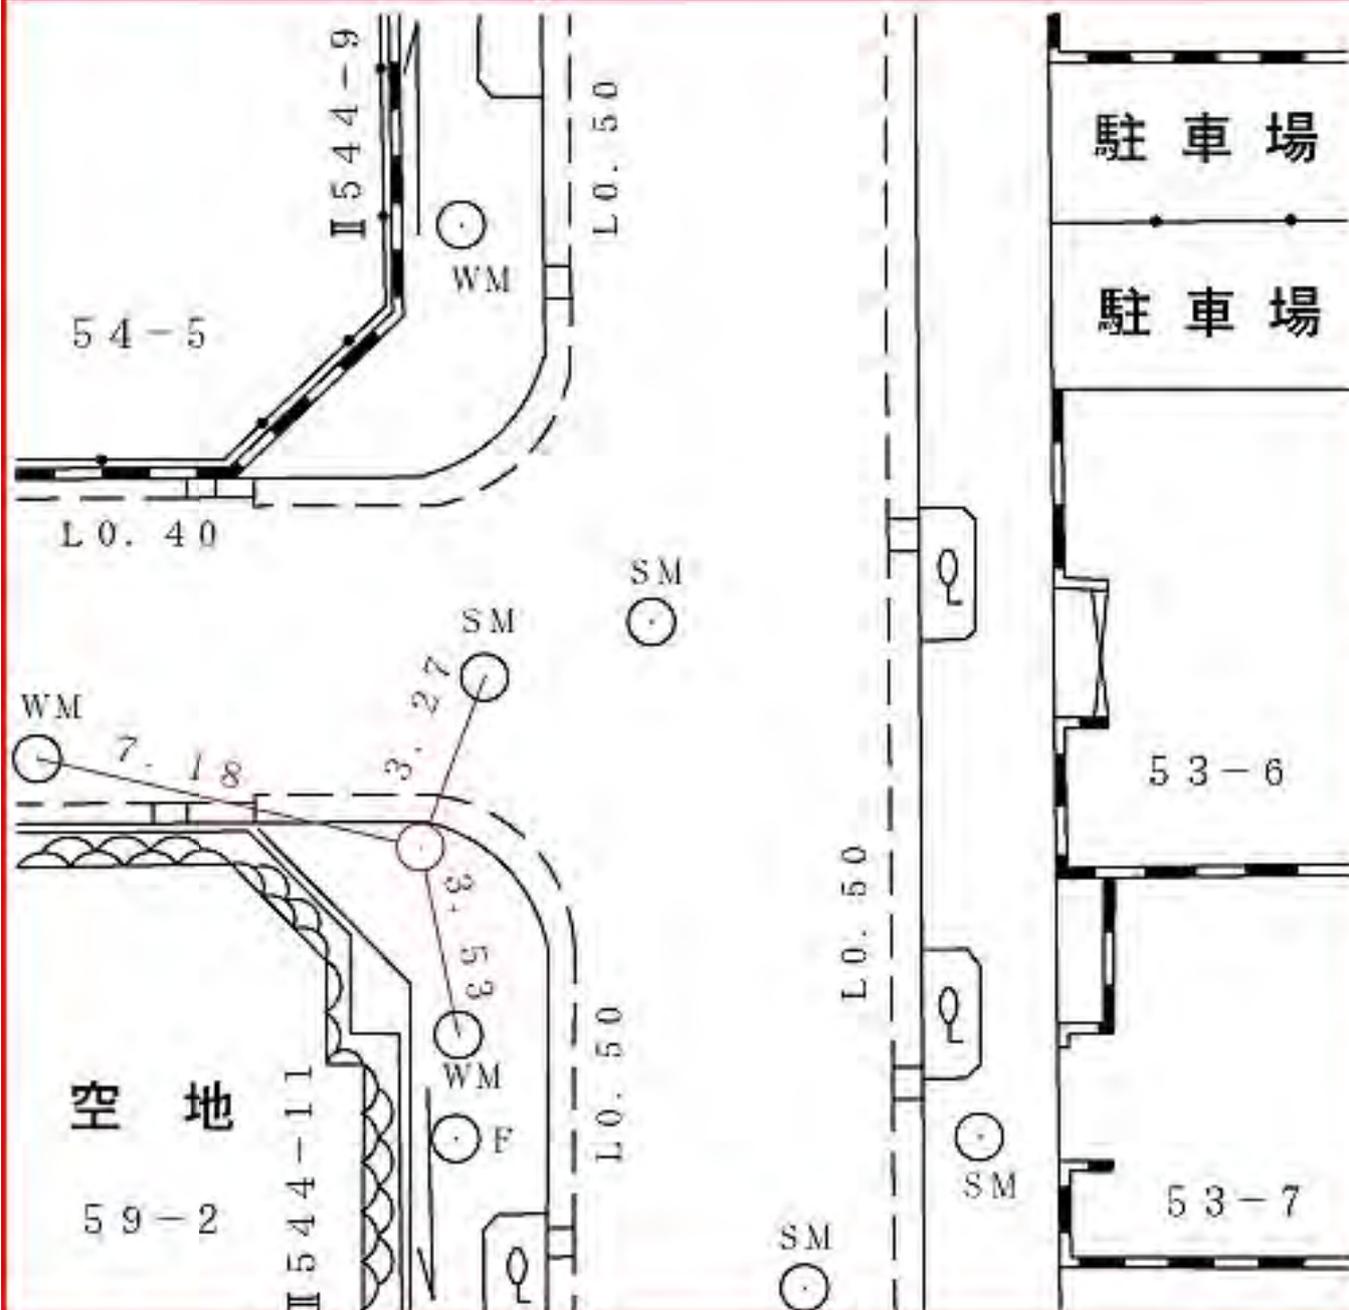

所在地

標識ノ種類

点番号

線番号

金沢区能見台五丁目五九ノ六番地先

金属標。鋏。木杭


11

II 544

キザミ

図

要

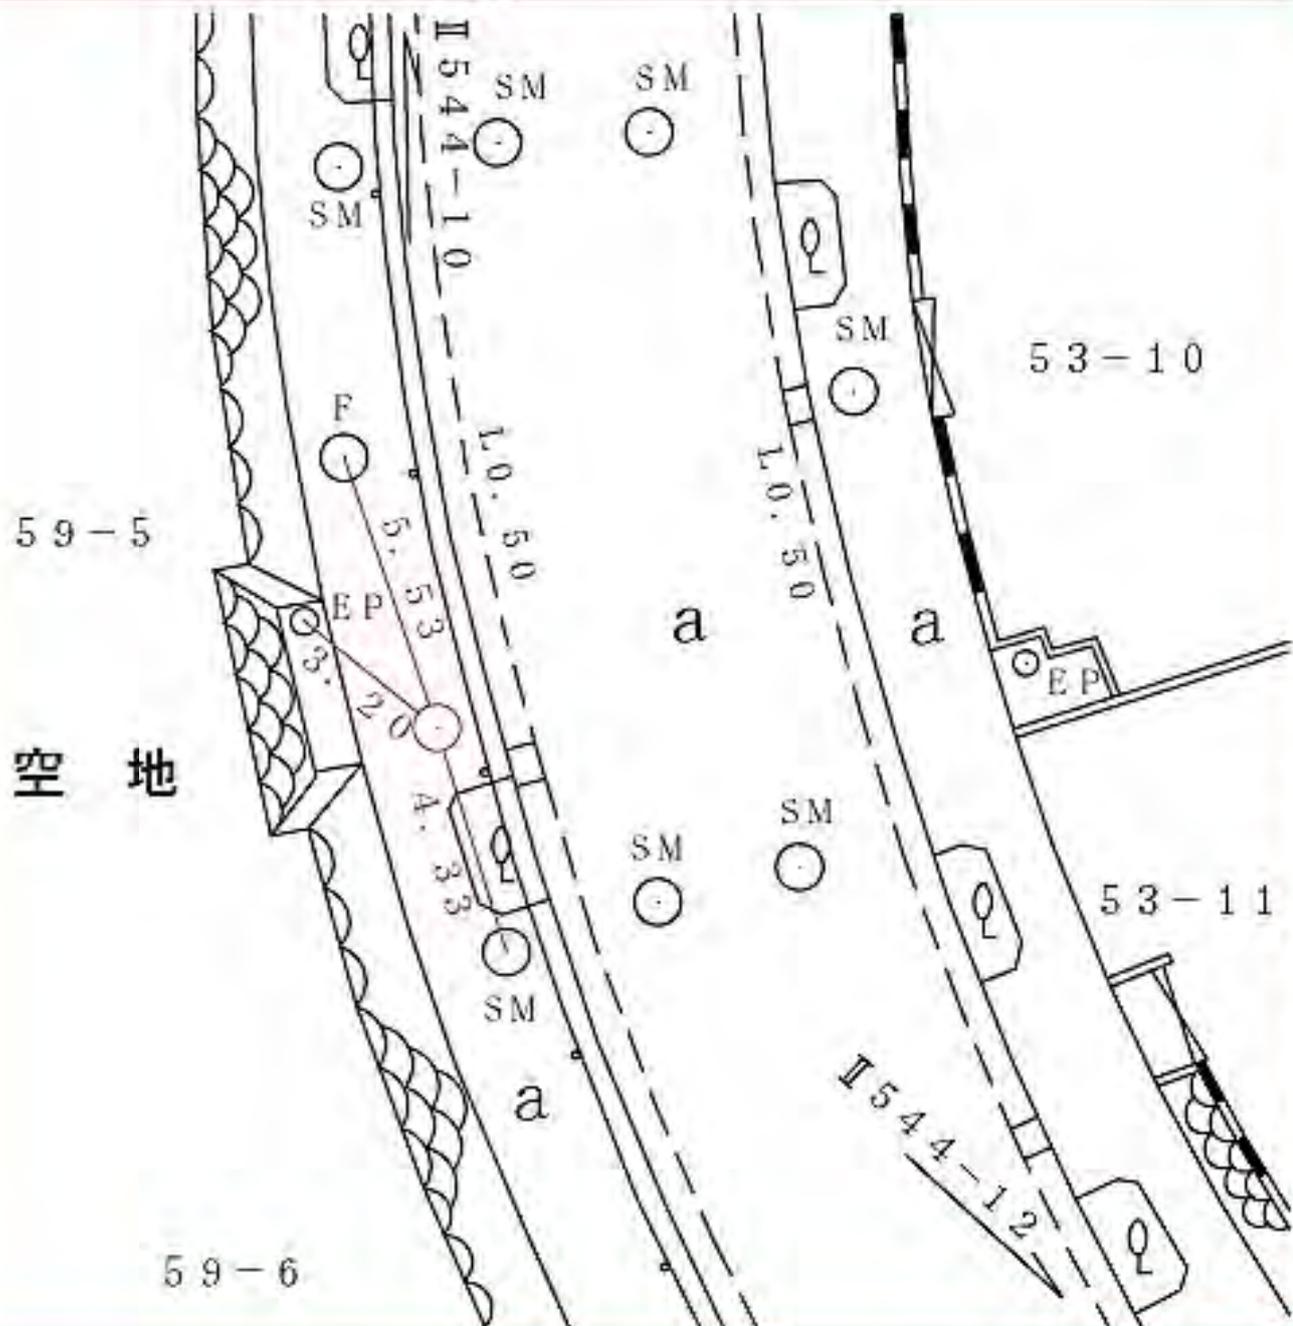

所在地

金沢区谷津町十六番地先

標識ノ種類

金属標。鋏。木杭

キザミ

点番号

13

線番号

Ⅱ544

要 図



所在地

標識ノ種類

点番号

線番号

金沢区西柴三丁目一番地先


金属標。鋏。木杭

14

II 544

キザミ

要 図

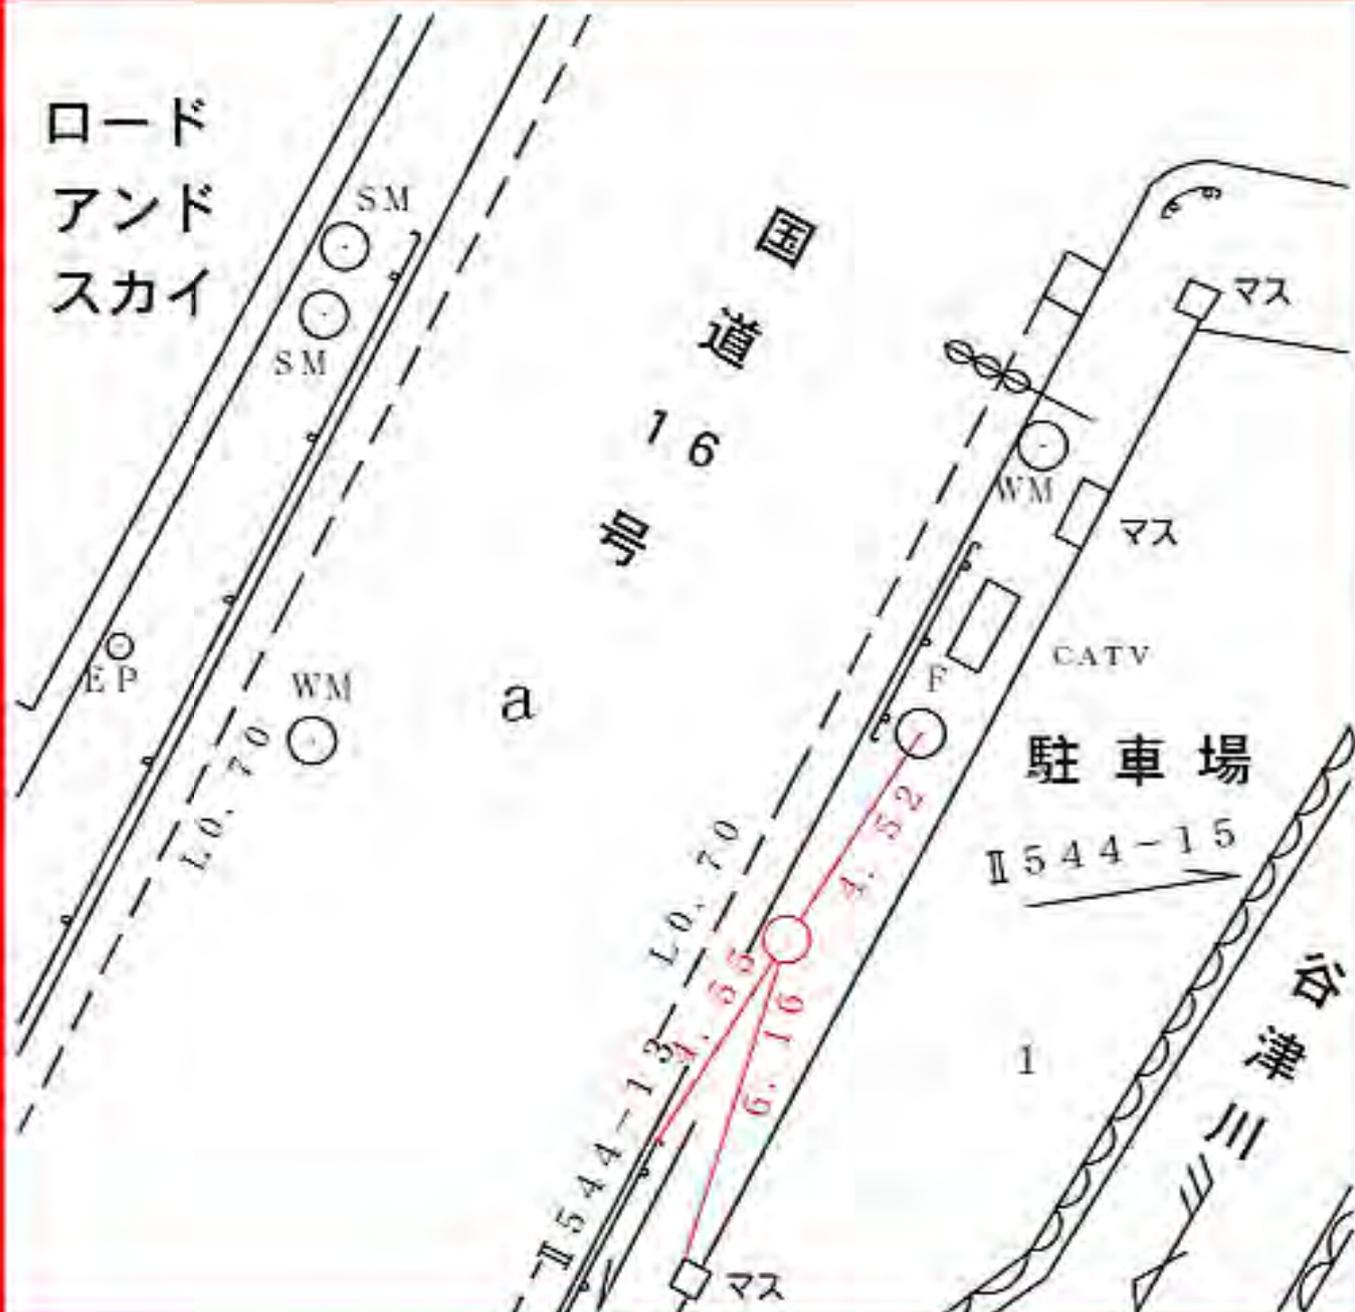

所在地

金沢区西柴三丁目二九ノ十五番地先

標識ノ種類

金属標。鋏。木杭

キザミ

点番号


15

線番号

II 544

要 図

工事中

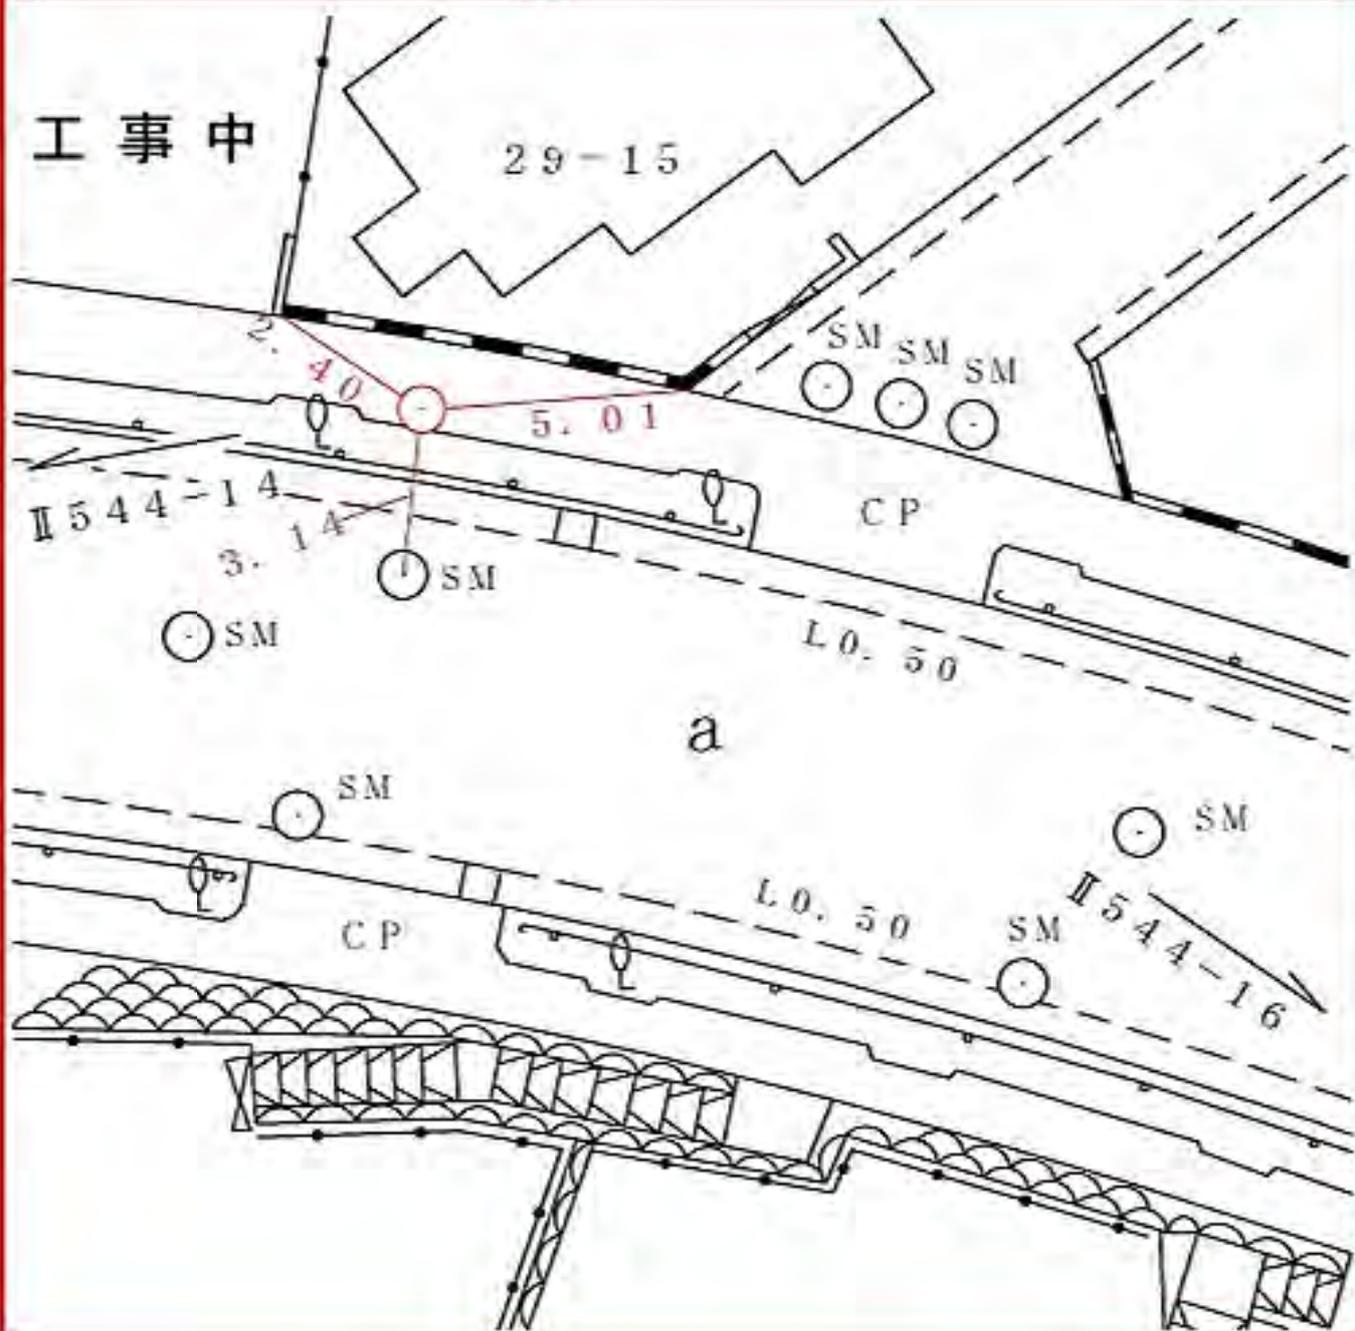

所在地

金沢区西柴三丁目五ノ十一番地先

標識ノ種類

金属標。鋌。木杭

キザミ

点番号

16

線番号

II 544

要 図



所在地

金沢区能見台四丁目四番地先

標識ノ種類

金属標・鋏・木杭

キザミ


点番号

17

線番号

II 544

要 図

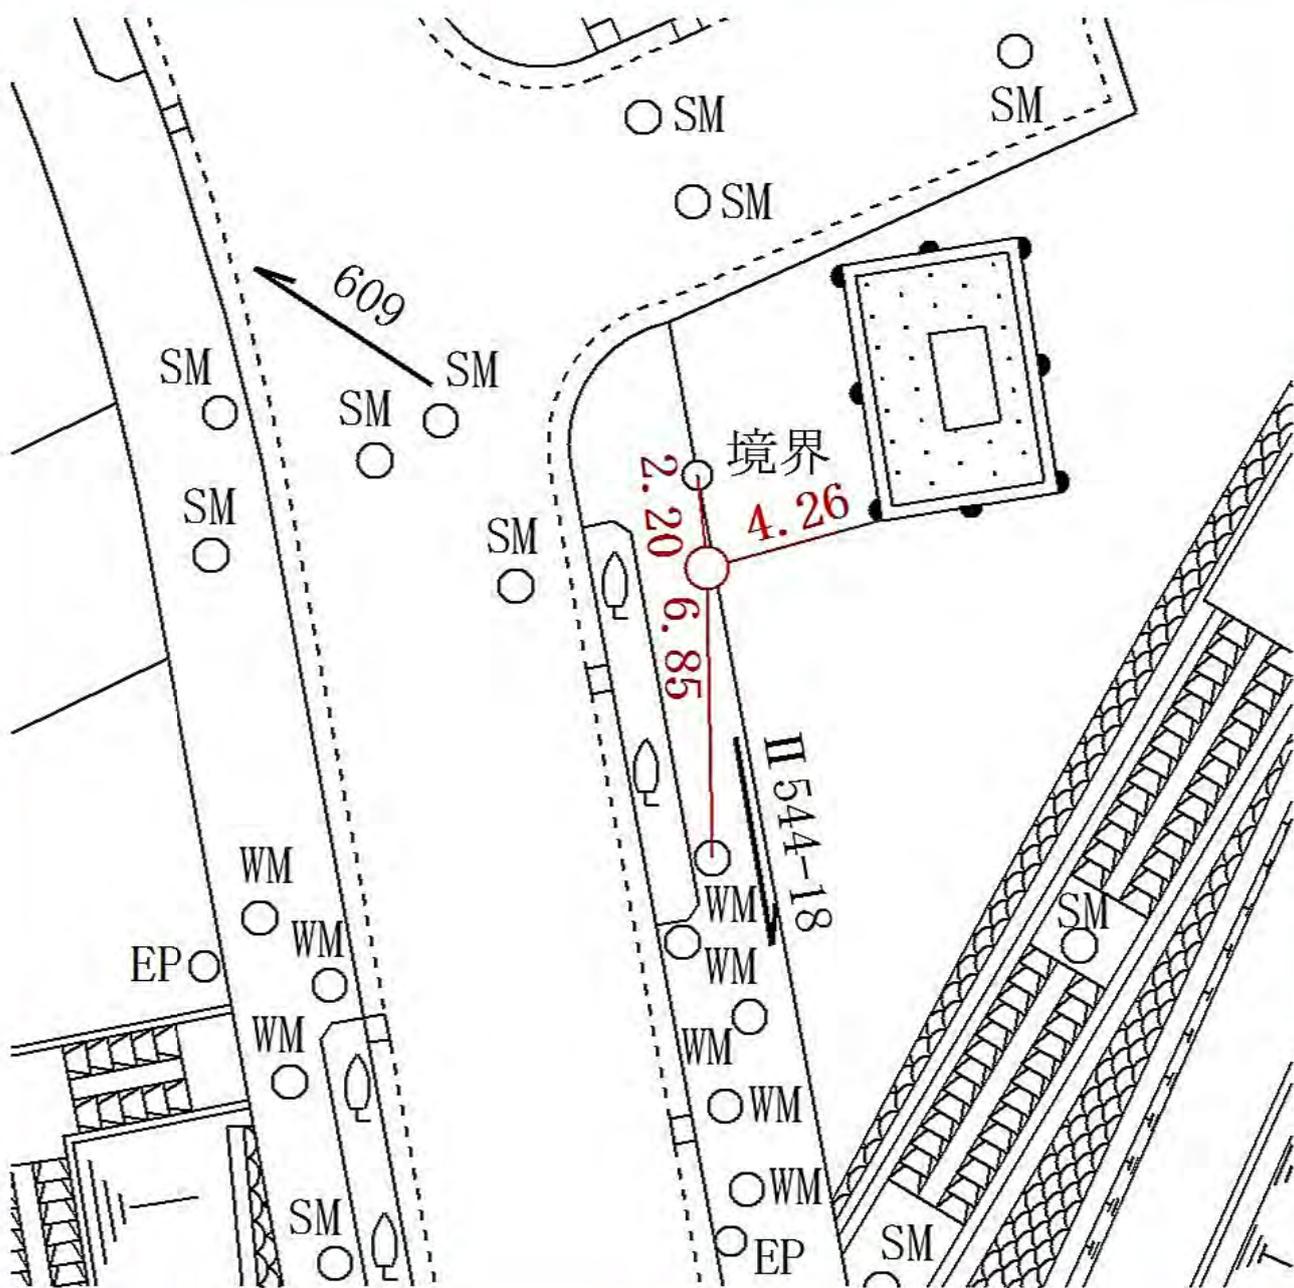

所在地

金沢区能見台五丁目二一番地先

標識ノ種類

金属標・鋏・木杭

キザミ


点番号

18

線番号

II 544

要 図

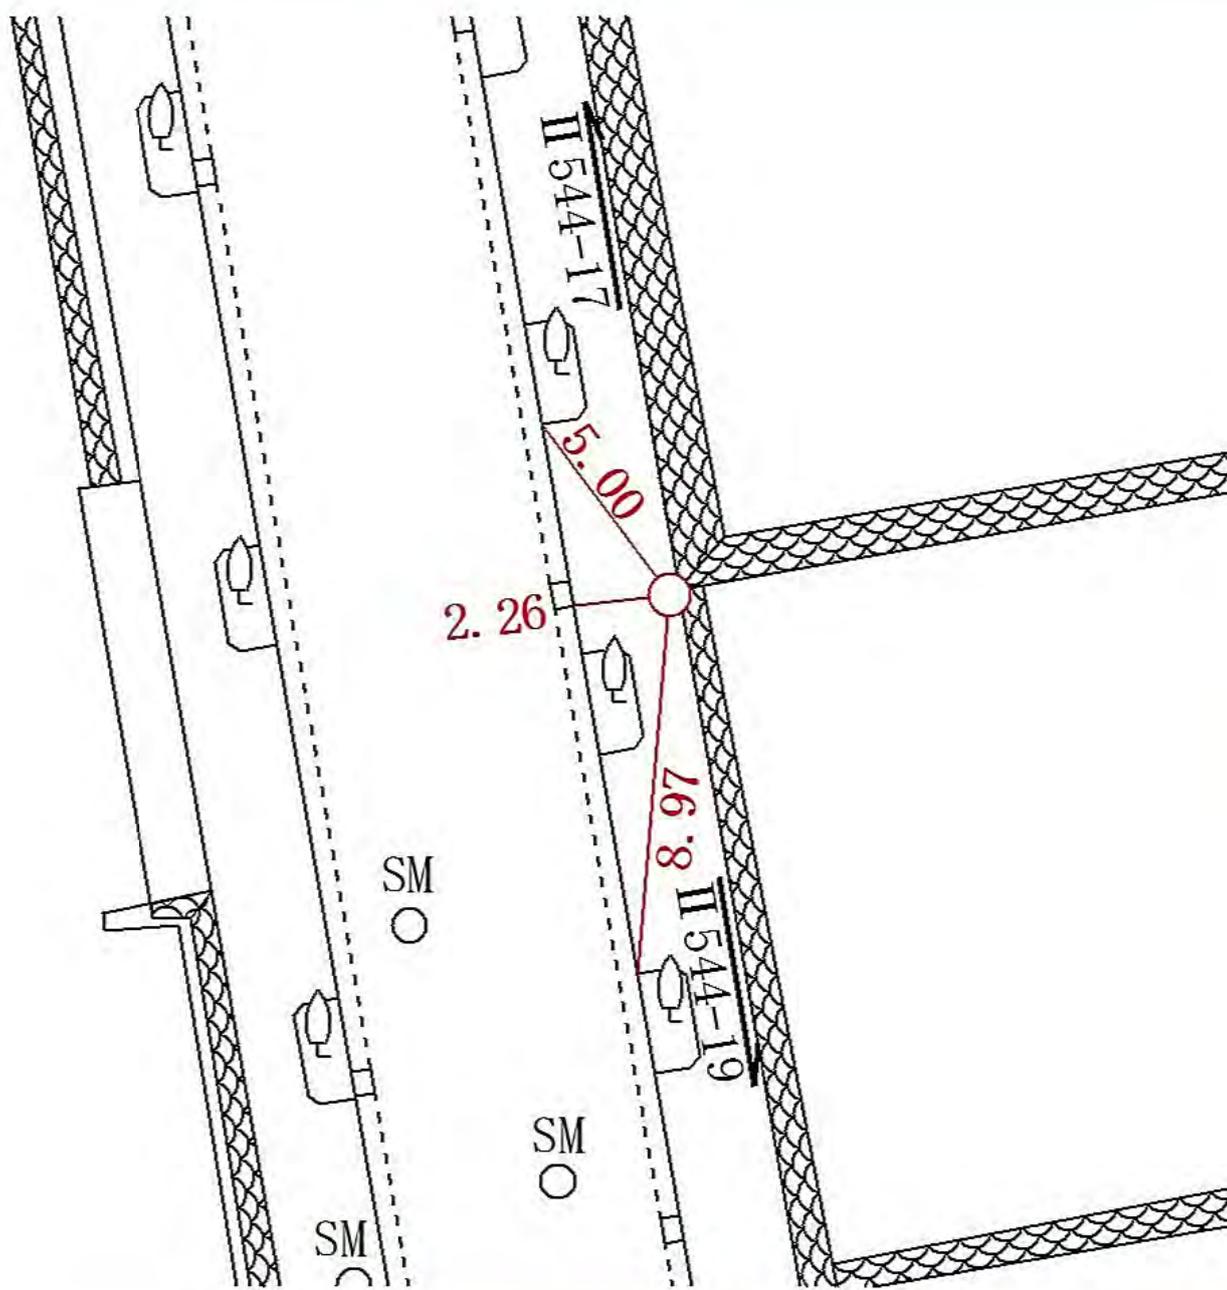

所在地

金沢区能見台五丁目三八番地先

標識ノ種類

金属標・鋏・木杭

キザミ


点番号

19

線番号

II 544

要 図

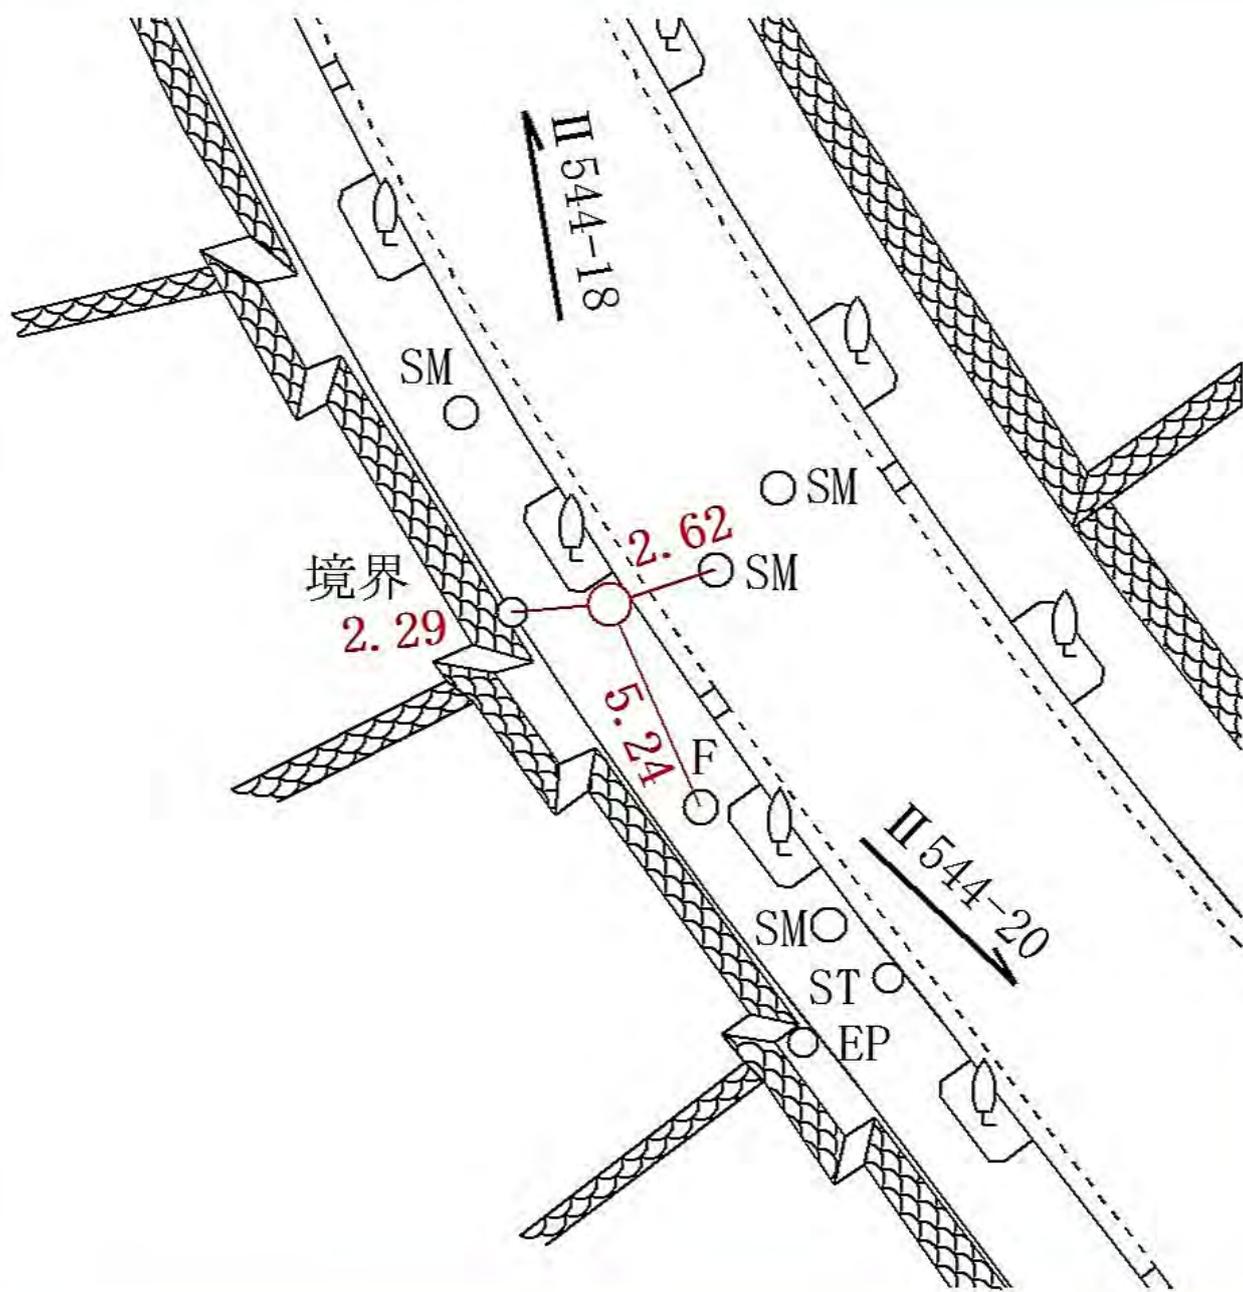

所在地

金沢区能見台五丁目三九番地先

標識ノ種類

金属標・鋏・木杭

キザミ


点番号

20

線番号

II 544

要 図

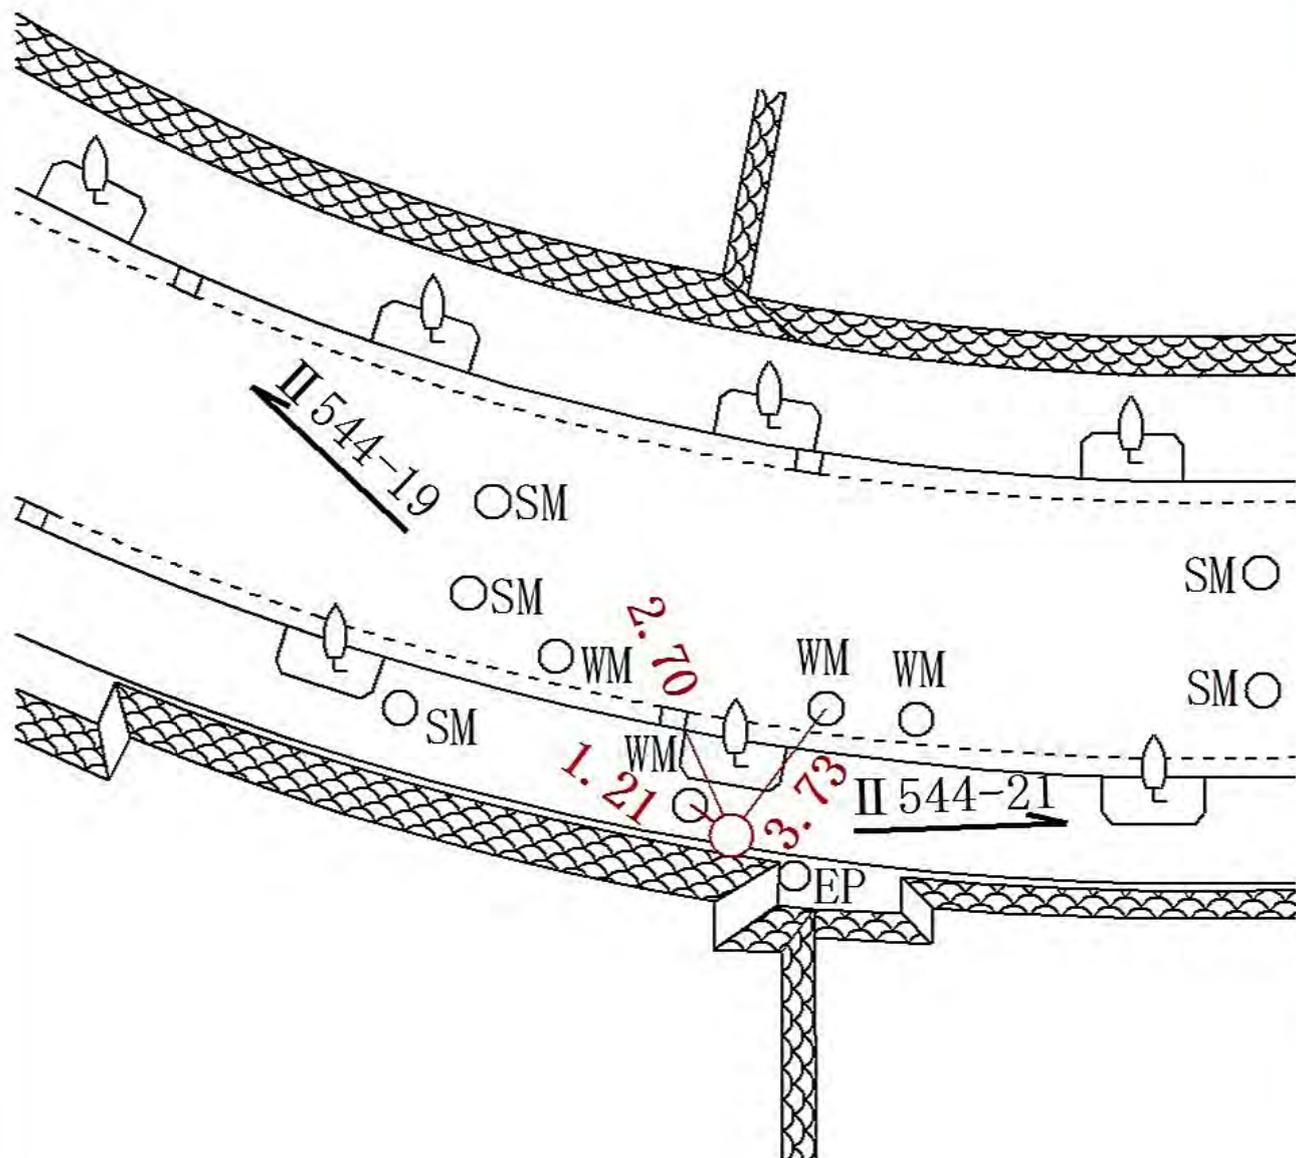

所在地

金沢区能見台五丁目四二番地先

標識ノ種類

金属標・鋏・木杭

キザミ

点番号


21

線番号

II 544

要 図

片吹公園

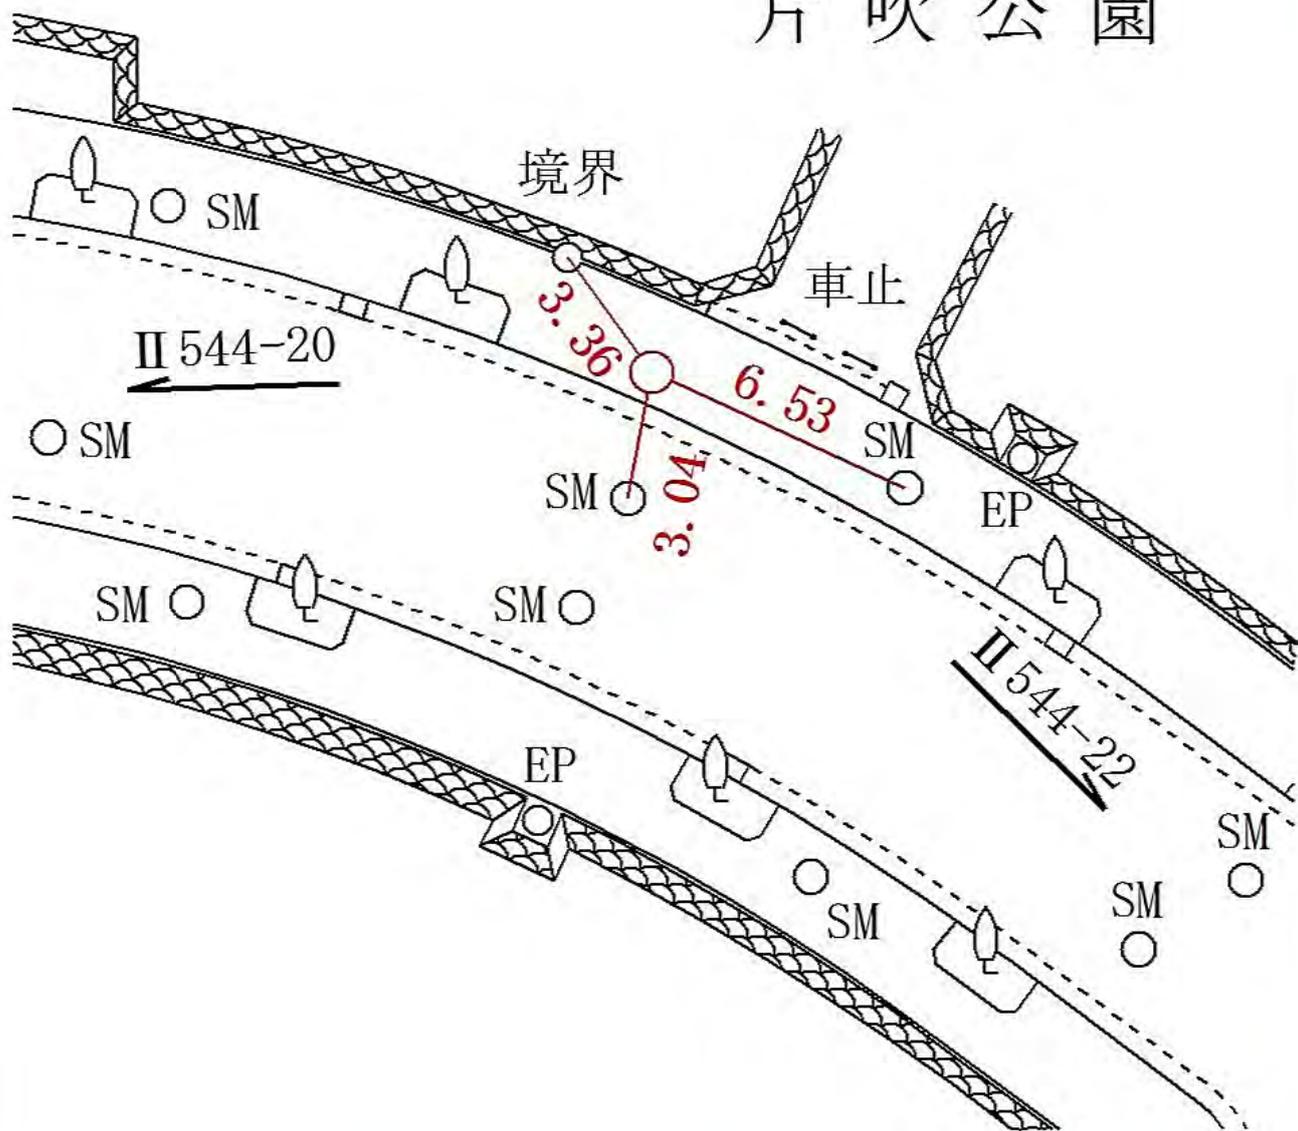

所在地

金沢区能見台五丁目四四番地先

標識ノ種類

金属標・鋏・木杭

キザミ


点番号

22


線番号

II 544

要 図

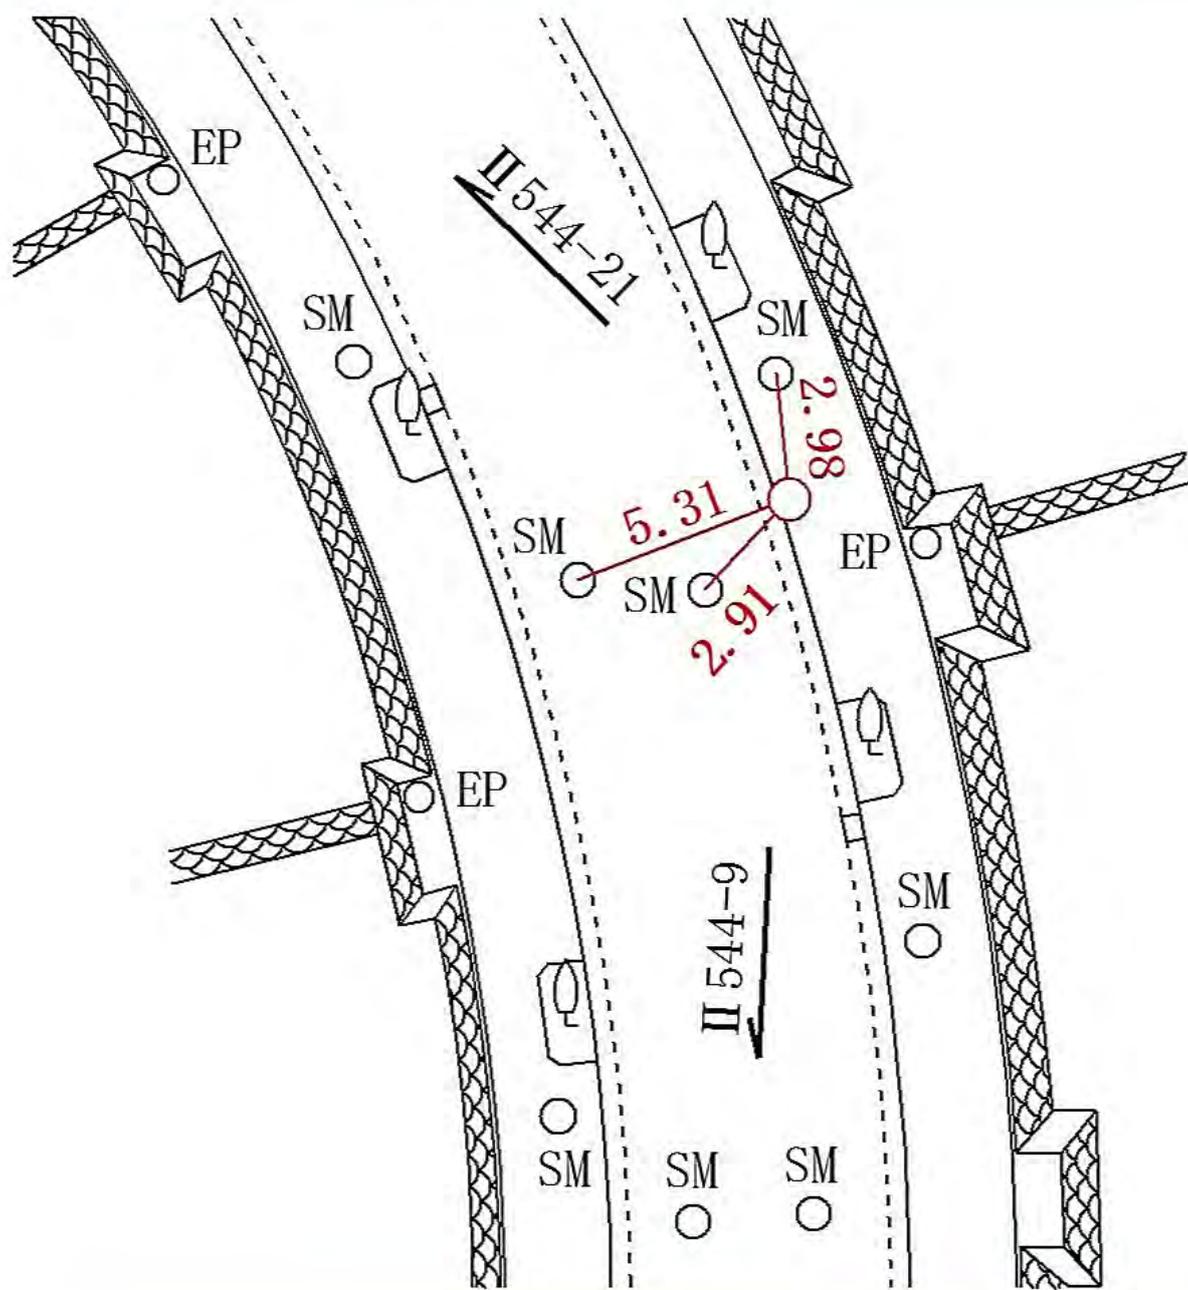

線番号	点番号	標識ノ種類	所在地
II 545	3	<div style="border: 1px solid black; border-radius: 15px; padding: 2px; display: inline-block;">金属標</div> 、鉄・木杭	泉区弥生台二九番地先
要 図		キサミ	

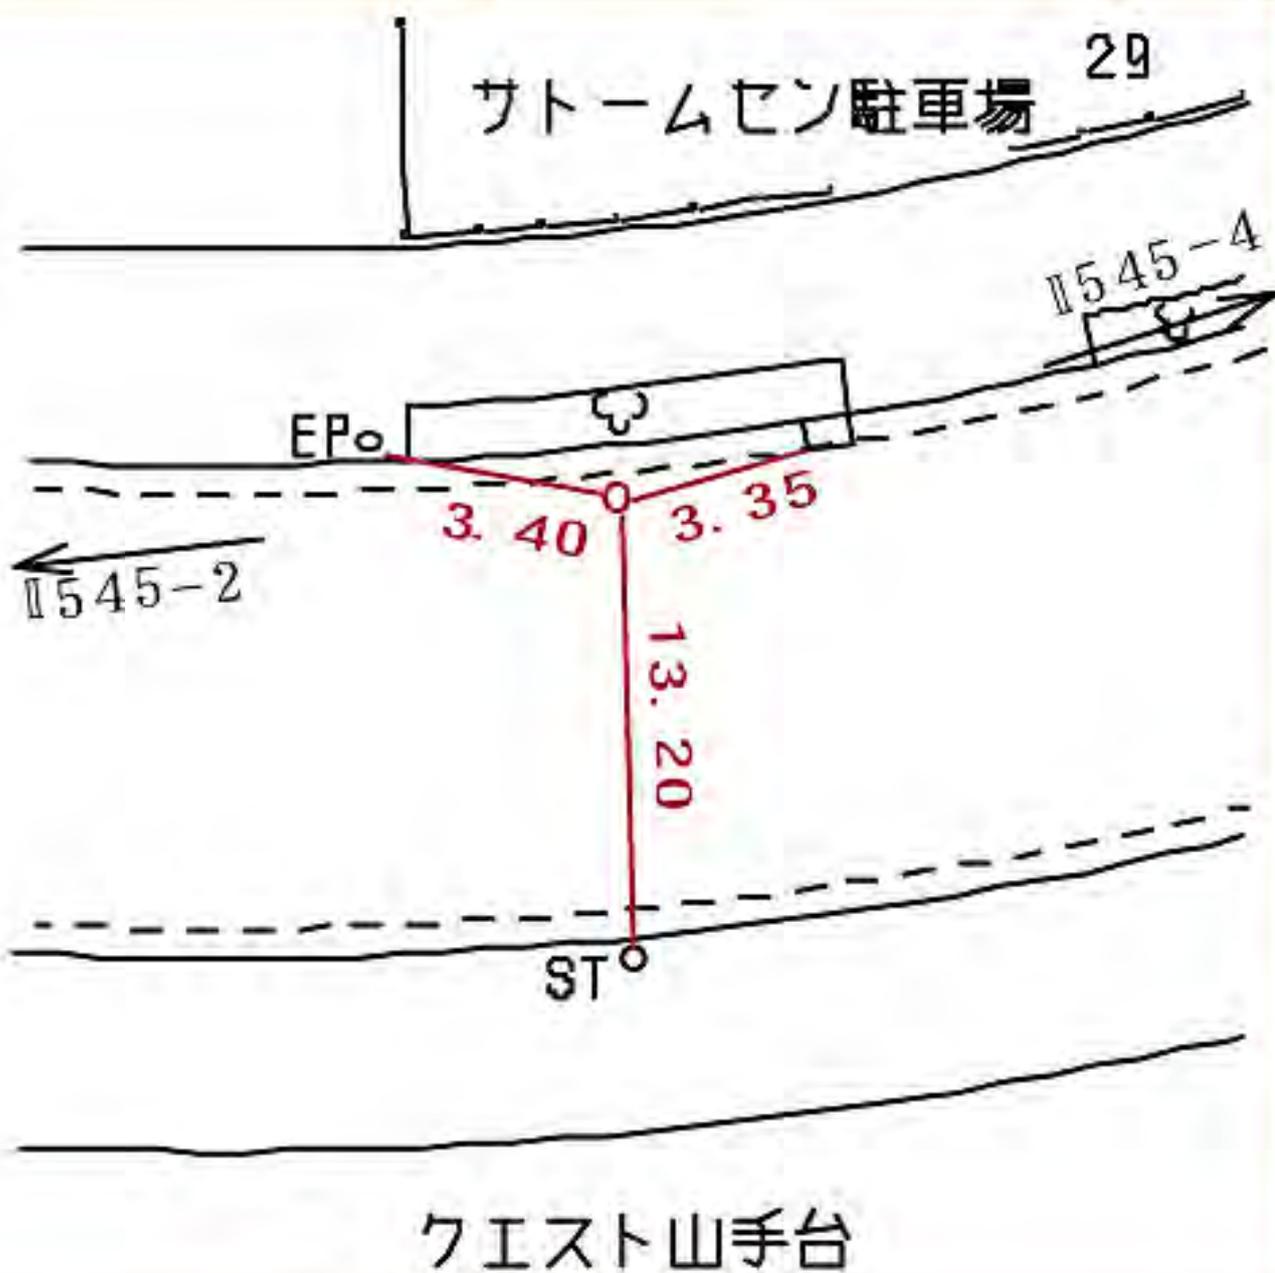

線番号	点番号	標識ノ種類	所在地
-----	-----	-------	-----

II 545	4	<div style="border: 1px solid black; border-radius: 15px; padding: 5px; display: inline-block;">金属標</div> 鋏・木杭
--------	---	--

泉区弥生台三六番地先

要 図 キサミ



線番号	点番号	標識ノ種類	所在地
II 545	6	<div style="border: 1px solid black; border-radius: 10px; padding: 2px; display: inline-block;">金属標</div> ・鉄・木杭 キザミ・標石	泉区西が岡二丁目四番地の一先
要 図			




線番号	点番号	標識ノ種類	所在地
-----	-----	-------	-----

II 545	7	<div style="border: 1px solid black; border-radius: 15px; padding: 5px; display: inline-block;"> 金属標 </div> ・鉄・木杭
--------	---	---

要 図	キザミ
-----	-----

泉区西が岡二丁目四番地の九先

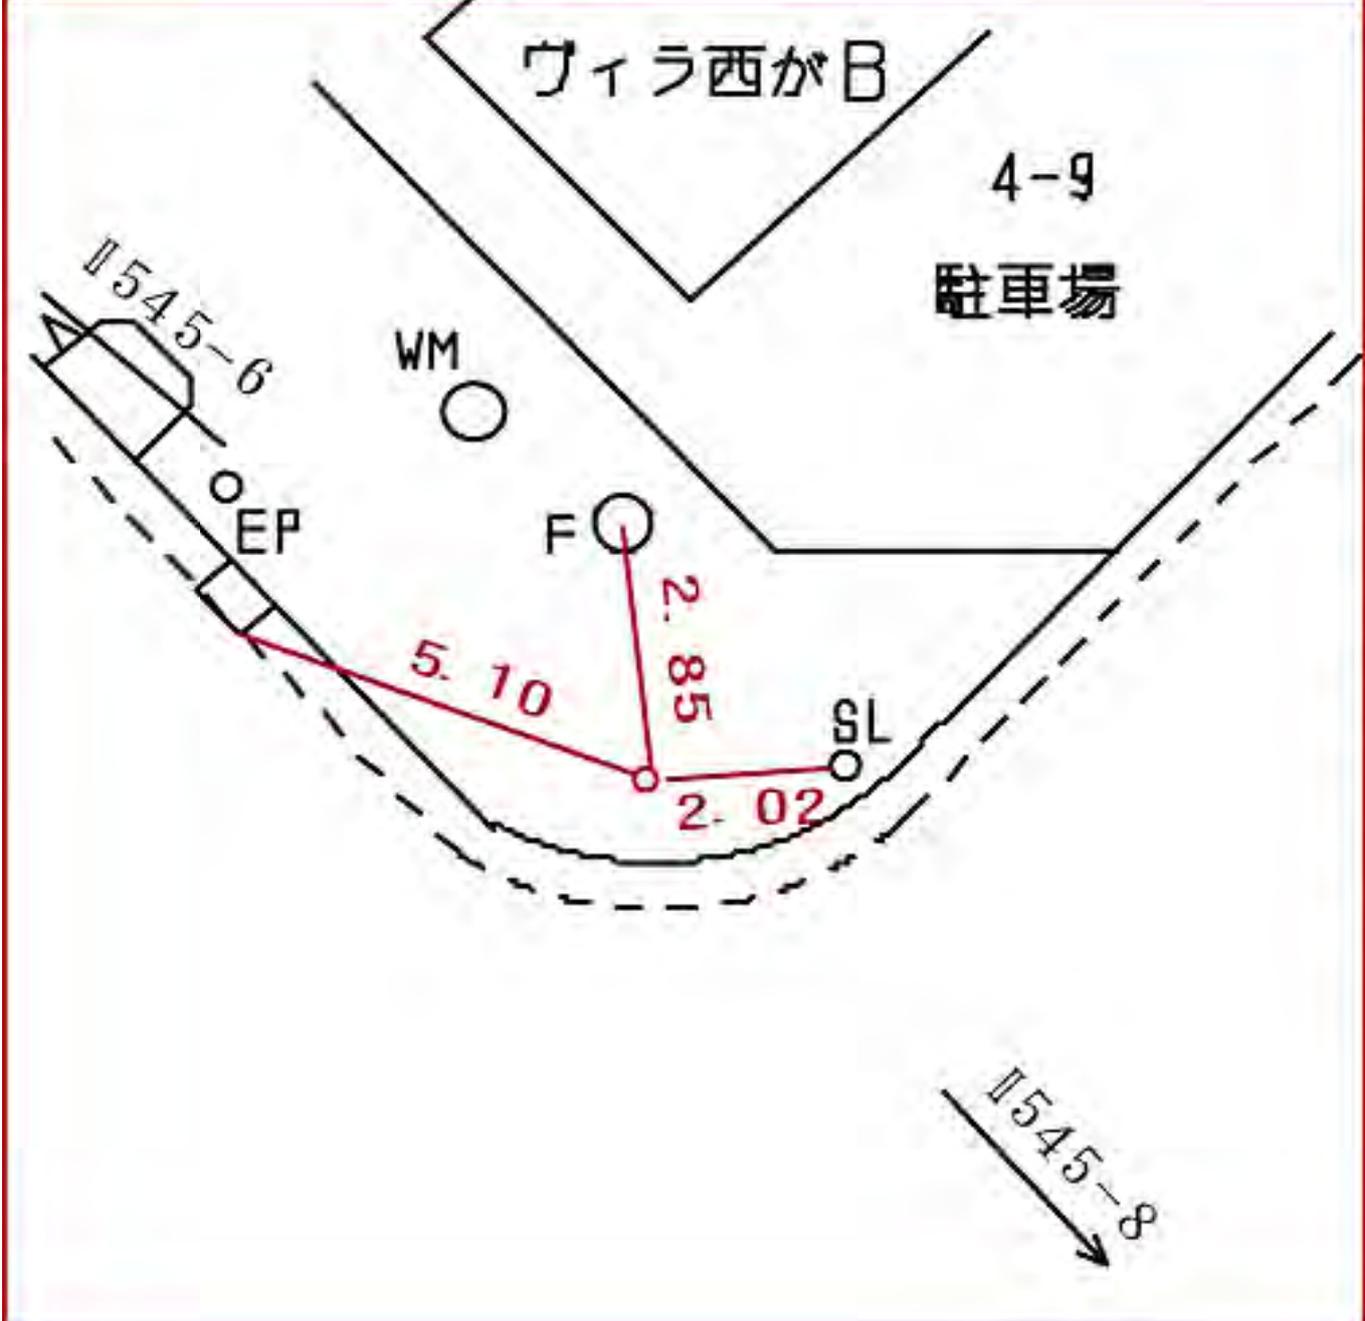

線番号

点番号

標識ノ種類

所在地

II 546

8


金属標 鋏・木杭

泉区和泉町四八七一番地先

要

図

三ツギ

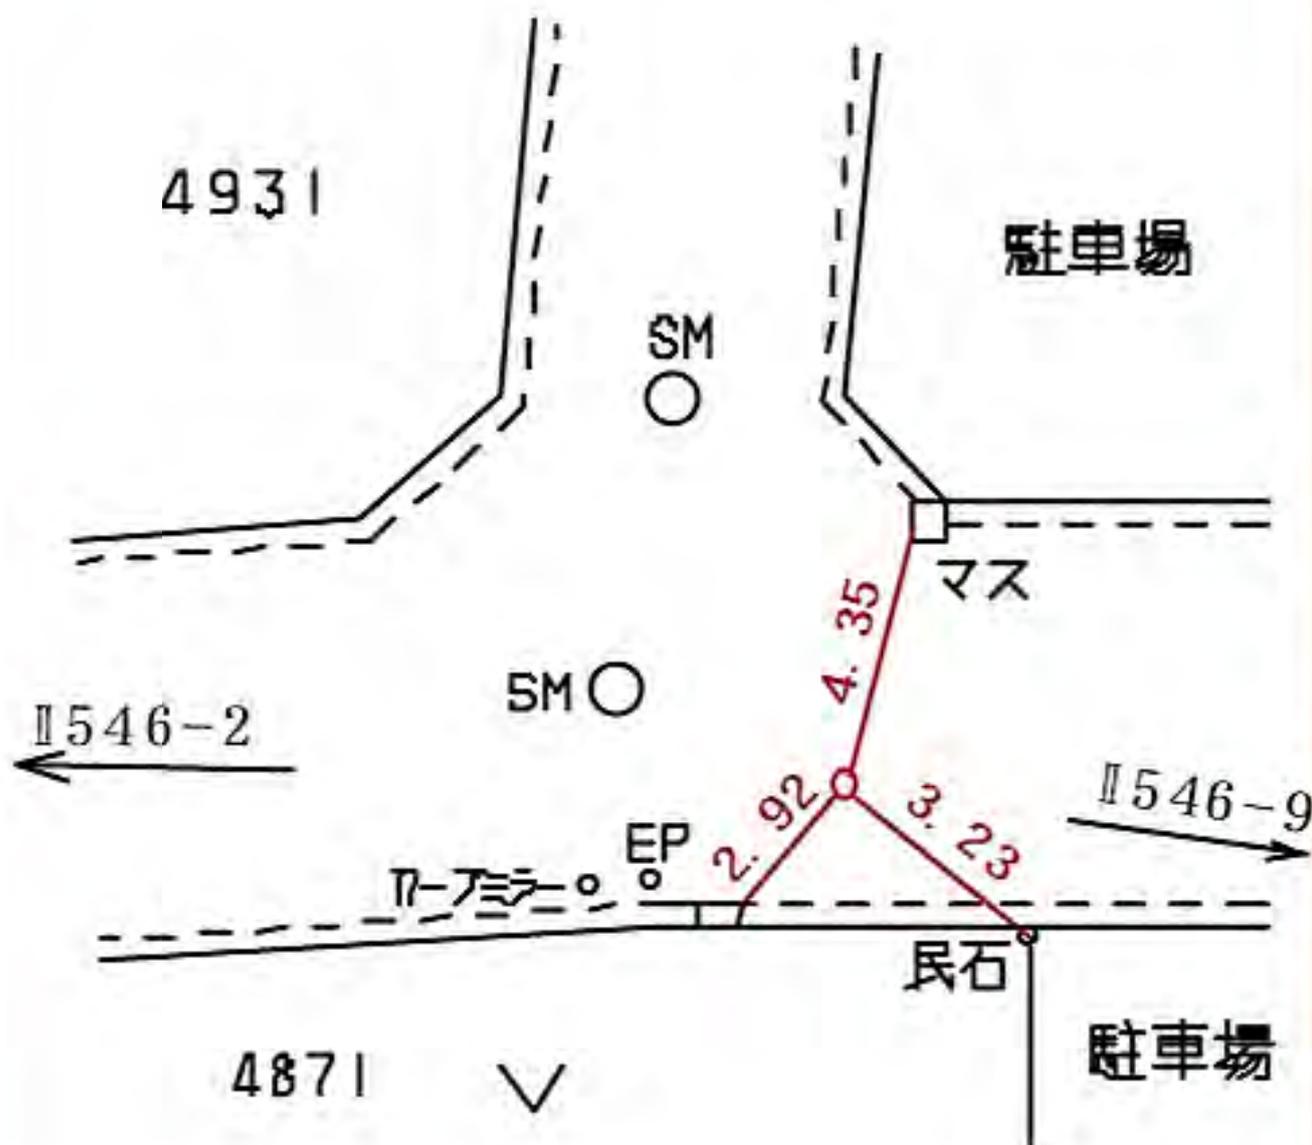


線番号	点番号	標識ノ種類	所在地
-----	-----	-------	-----

II 545	9	 金属標 鉄・木杭	泉区岡津町一二七二番地先
--------	---	--	--------------

要 図

キヅ三

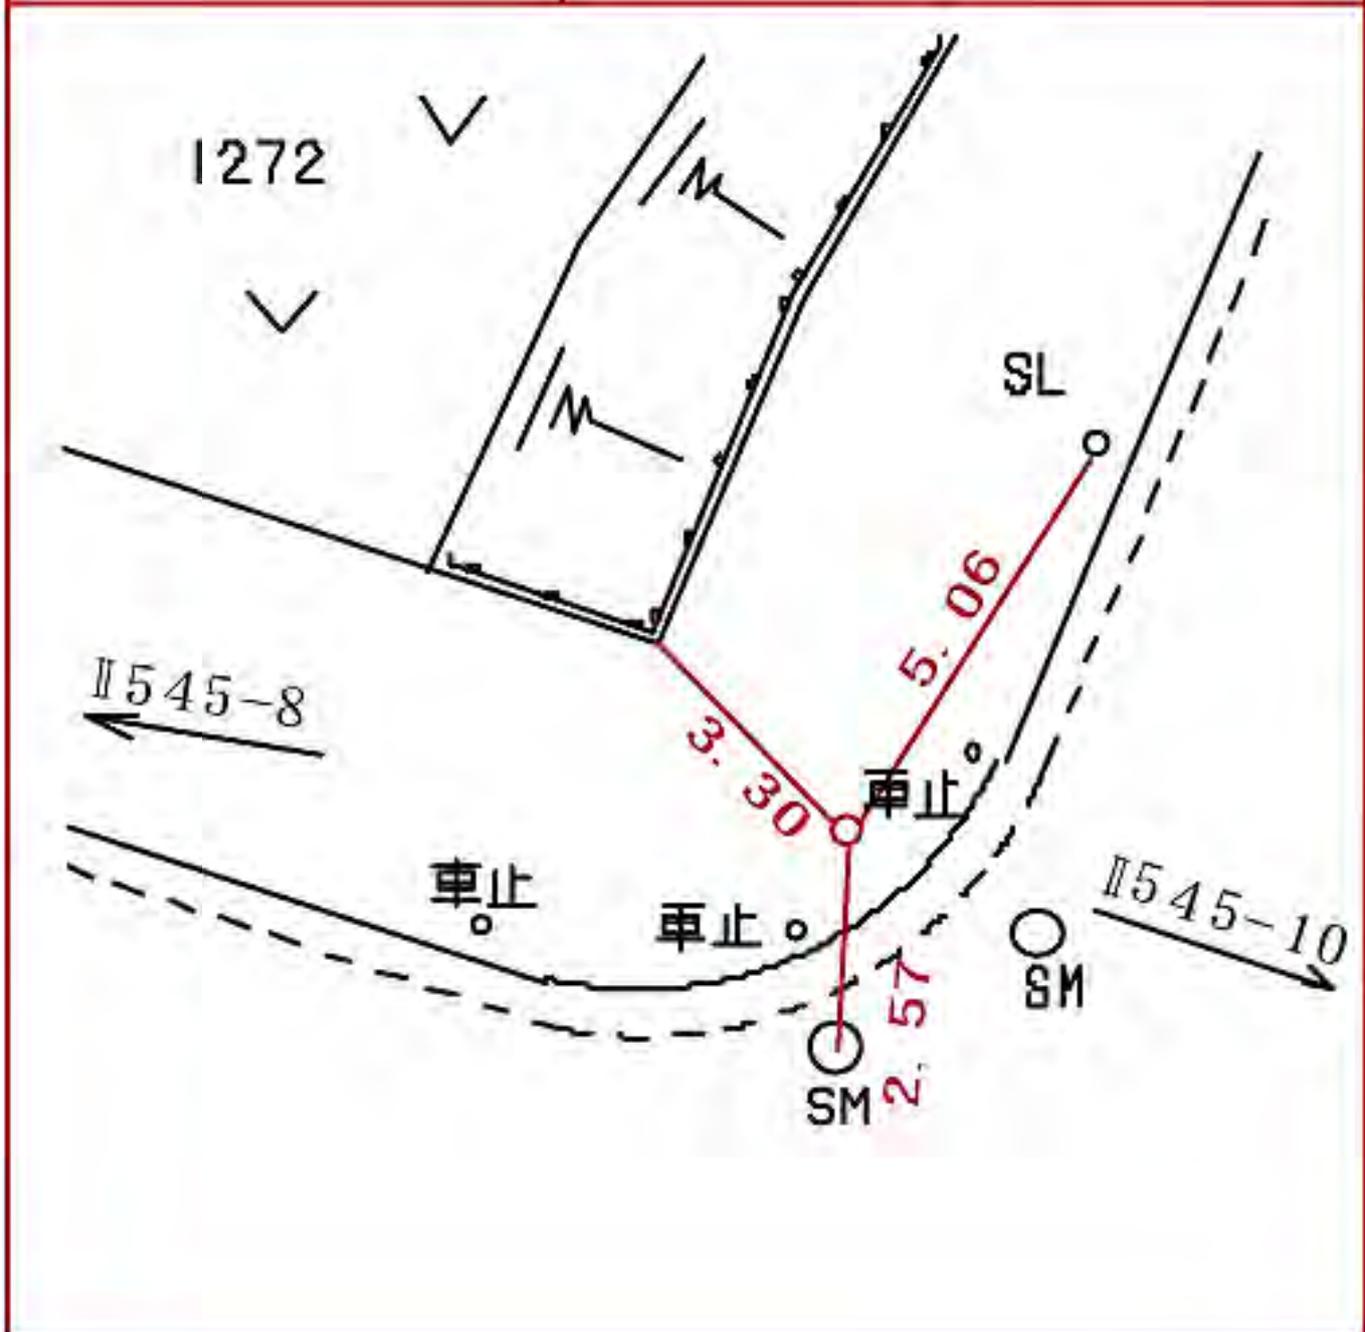


泉区岡津町一二七二番地先

線番号	点番号	標識ノ種類	所在地
-----	-----	-------	-----

Ⅱ 545	10	<div style="border: 1px solid black; border-radius: 15px; padding: 2px; display: inline-block;">金属標</div> ・ 鋏 ・ 木杭 キザミ ・ 標石	泉区領家一丁目一八番地の一七先
-------	----	--	-----------------

要 図

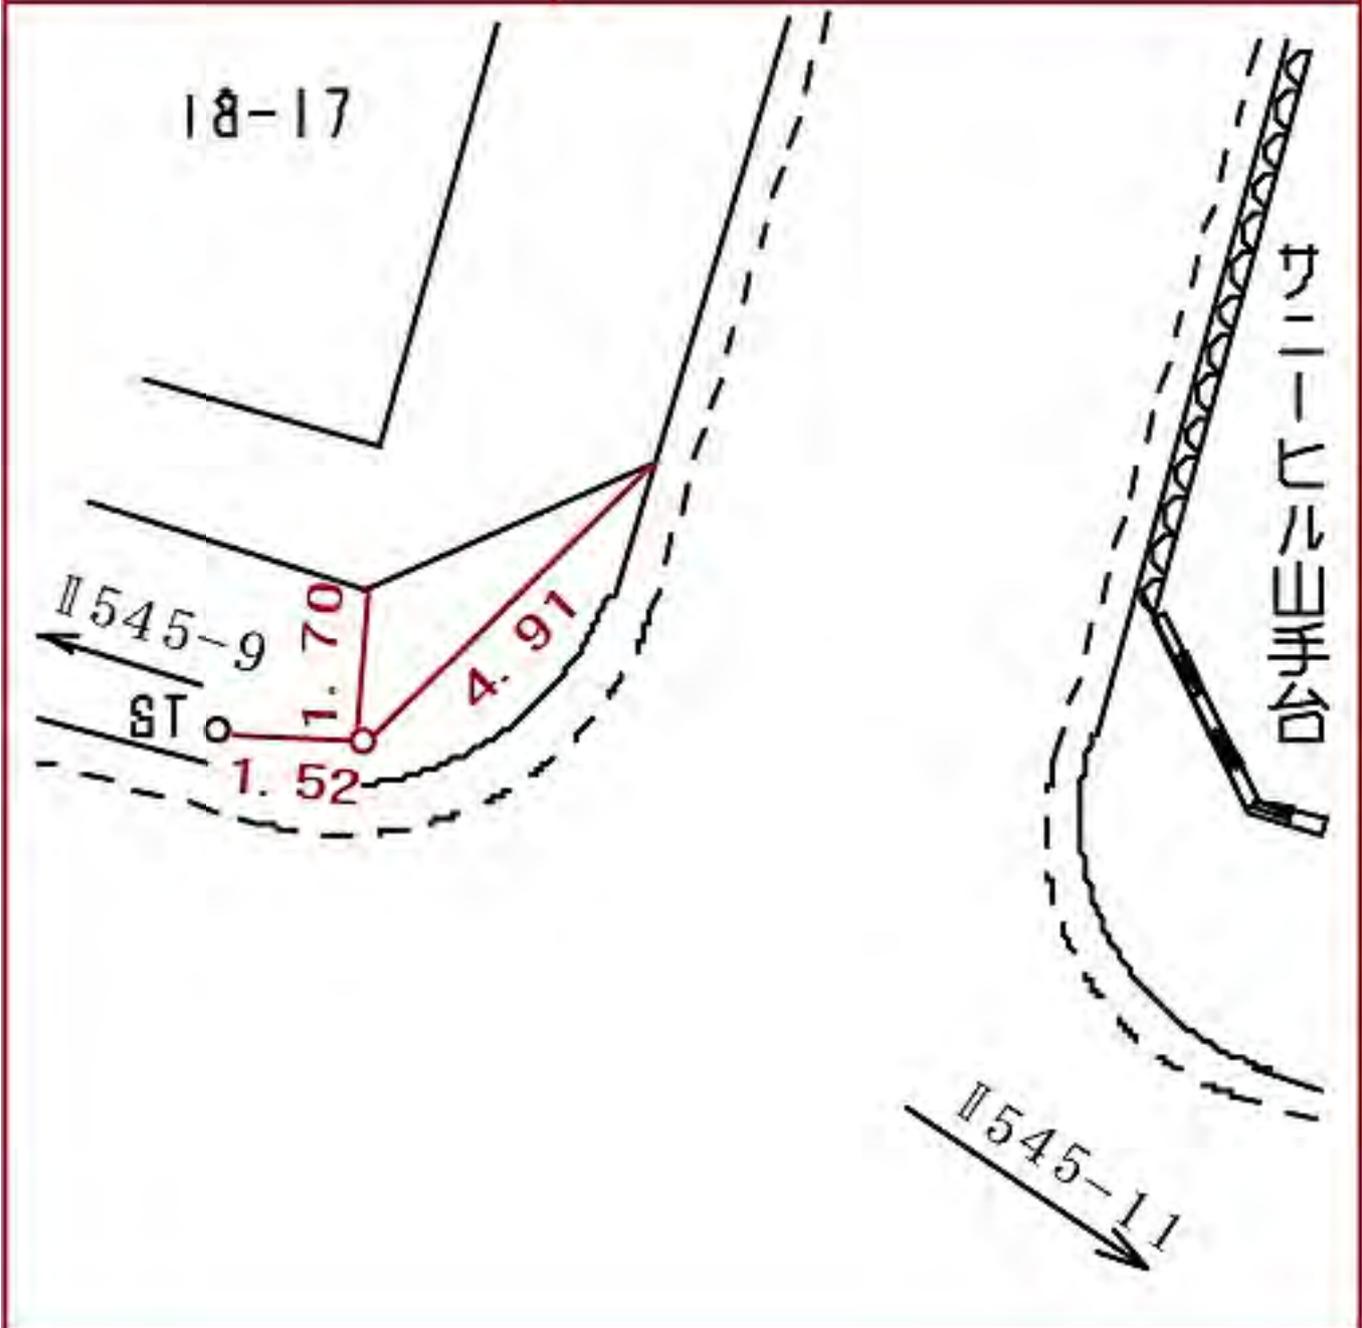

線番号	点番号	標識ノ種類	所在地
-----	-----	-------	-----

II 545	11	<div style="border: 1px solid black; border-radius: 15px; padding: 5px; display: inline-block;"> 金属標 </div> ・ 鉄 ・ 木杭	泉区領家一丁目九番地の一〇先
--------	----	---	----------------

要 図	キザ三	
-----	-----	--



線番号

点番号

標識ノ種類

所在地

II 546

12

金属標・鉄・木杭

要



キザニ


泉区領家一丁目二番地の一八先



線番号	点番号	標識ノ種類	所在地
-----	-----	-------	-----

II 545	13	<div style="border: 1px solid black; border-radius: 15px; padding: 5px; display: inline-block;">金属標</div> ・鉄・木杭	泉区岡津町六五番地先
--------	----	---	------------

要 図	キザ三	
-----	-----	--

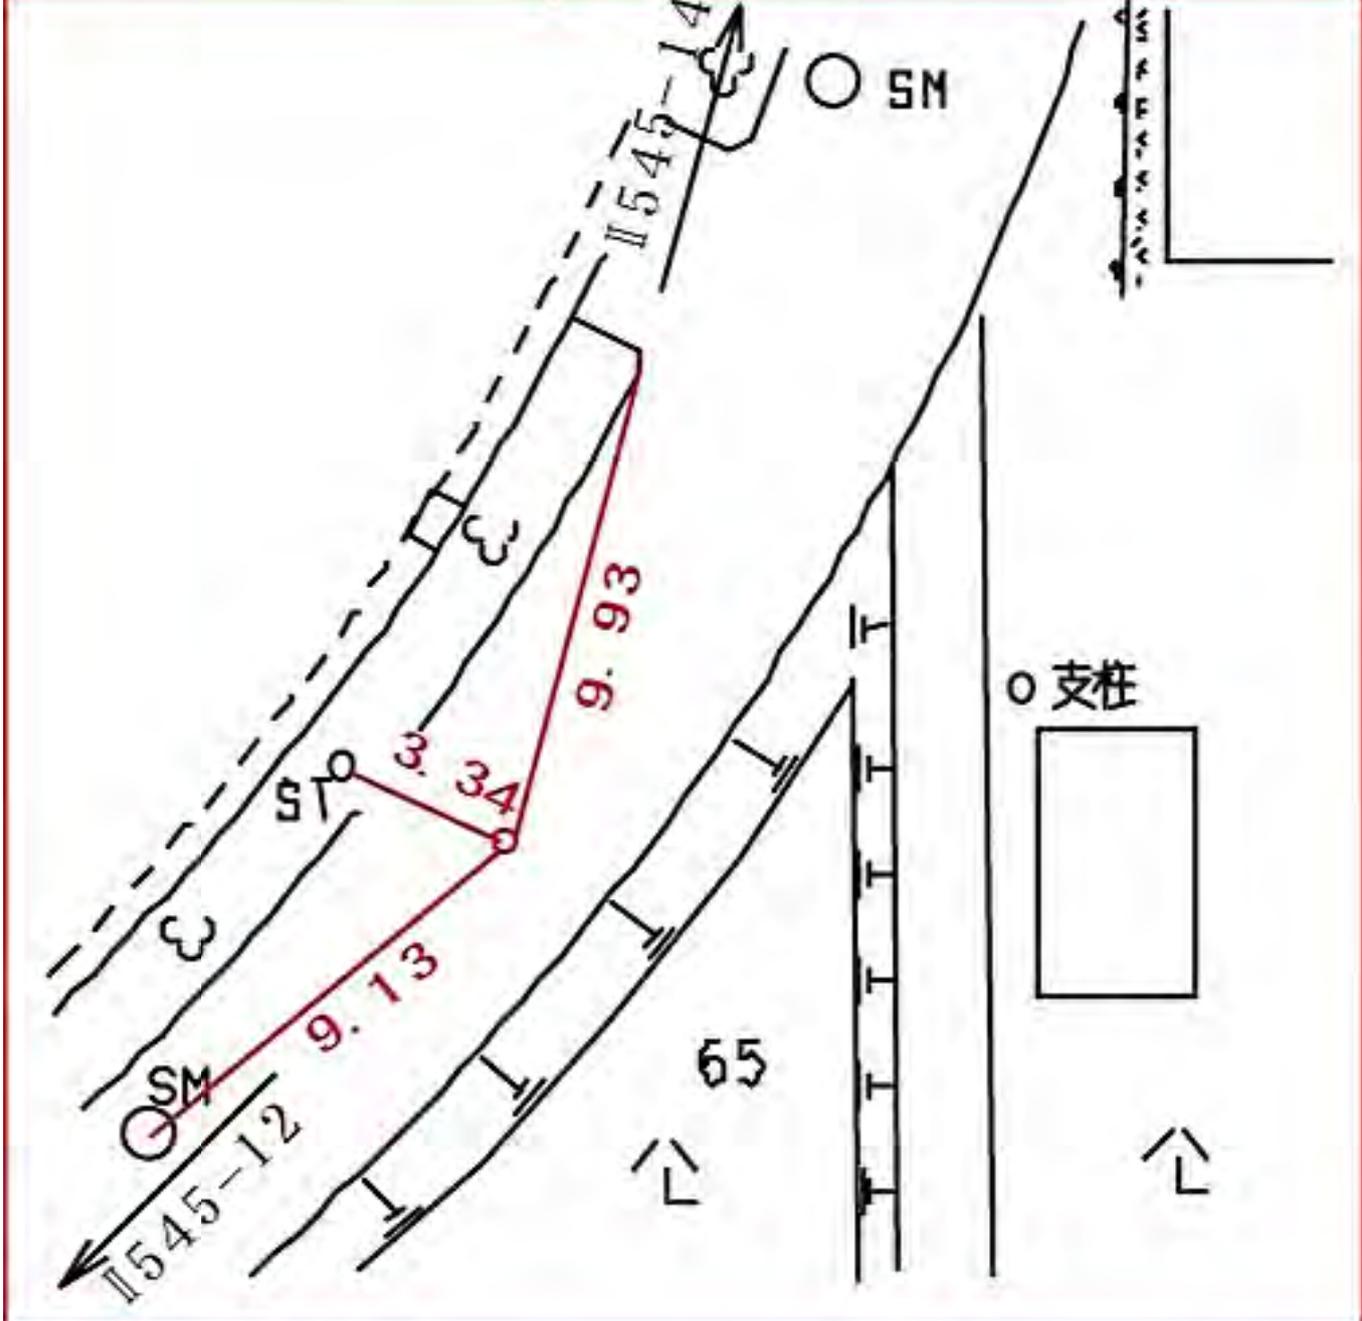

泉区岡津町六五番地先

線番号

点番号

標識ノ種類

所在地

II 545

15


金属標・鋏・木杭

泉区岡津町九四番地先

要

図


キザニ・標石

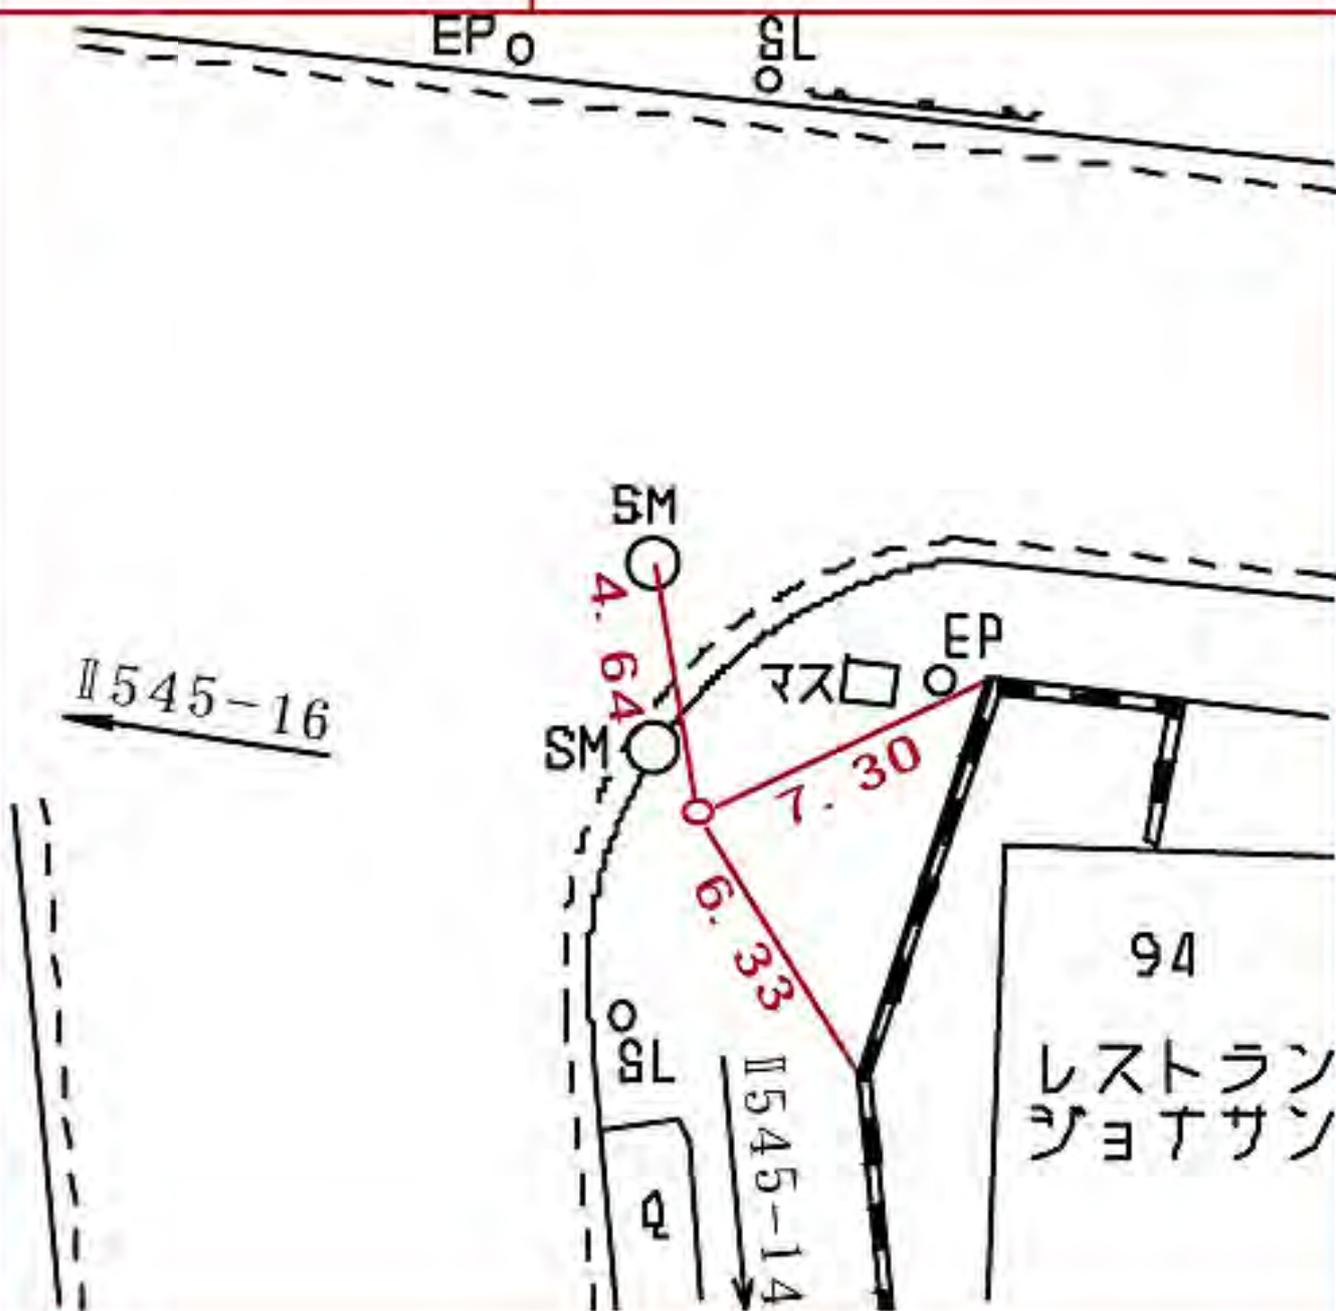

線番号	点番号	標識ノ種類	所在地
-----	-----	-------	-----

II 545	16	<div style="border: 1px solid black; border-radius: 15px; padding: 5px; display: inline-block;">金属標</div> ・鋏・木杭	泉区岡津町一五二番地先
--------	----	---	-------------

要図	キザニ	
----	-----	--

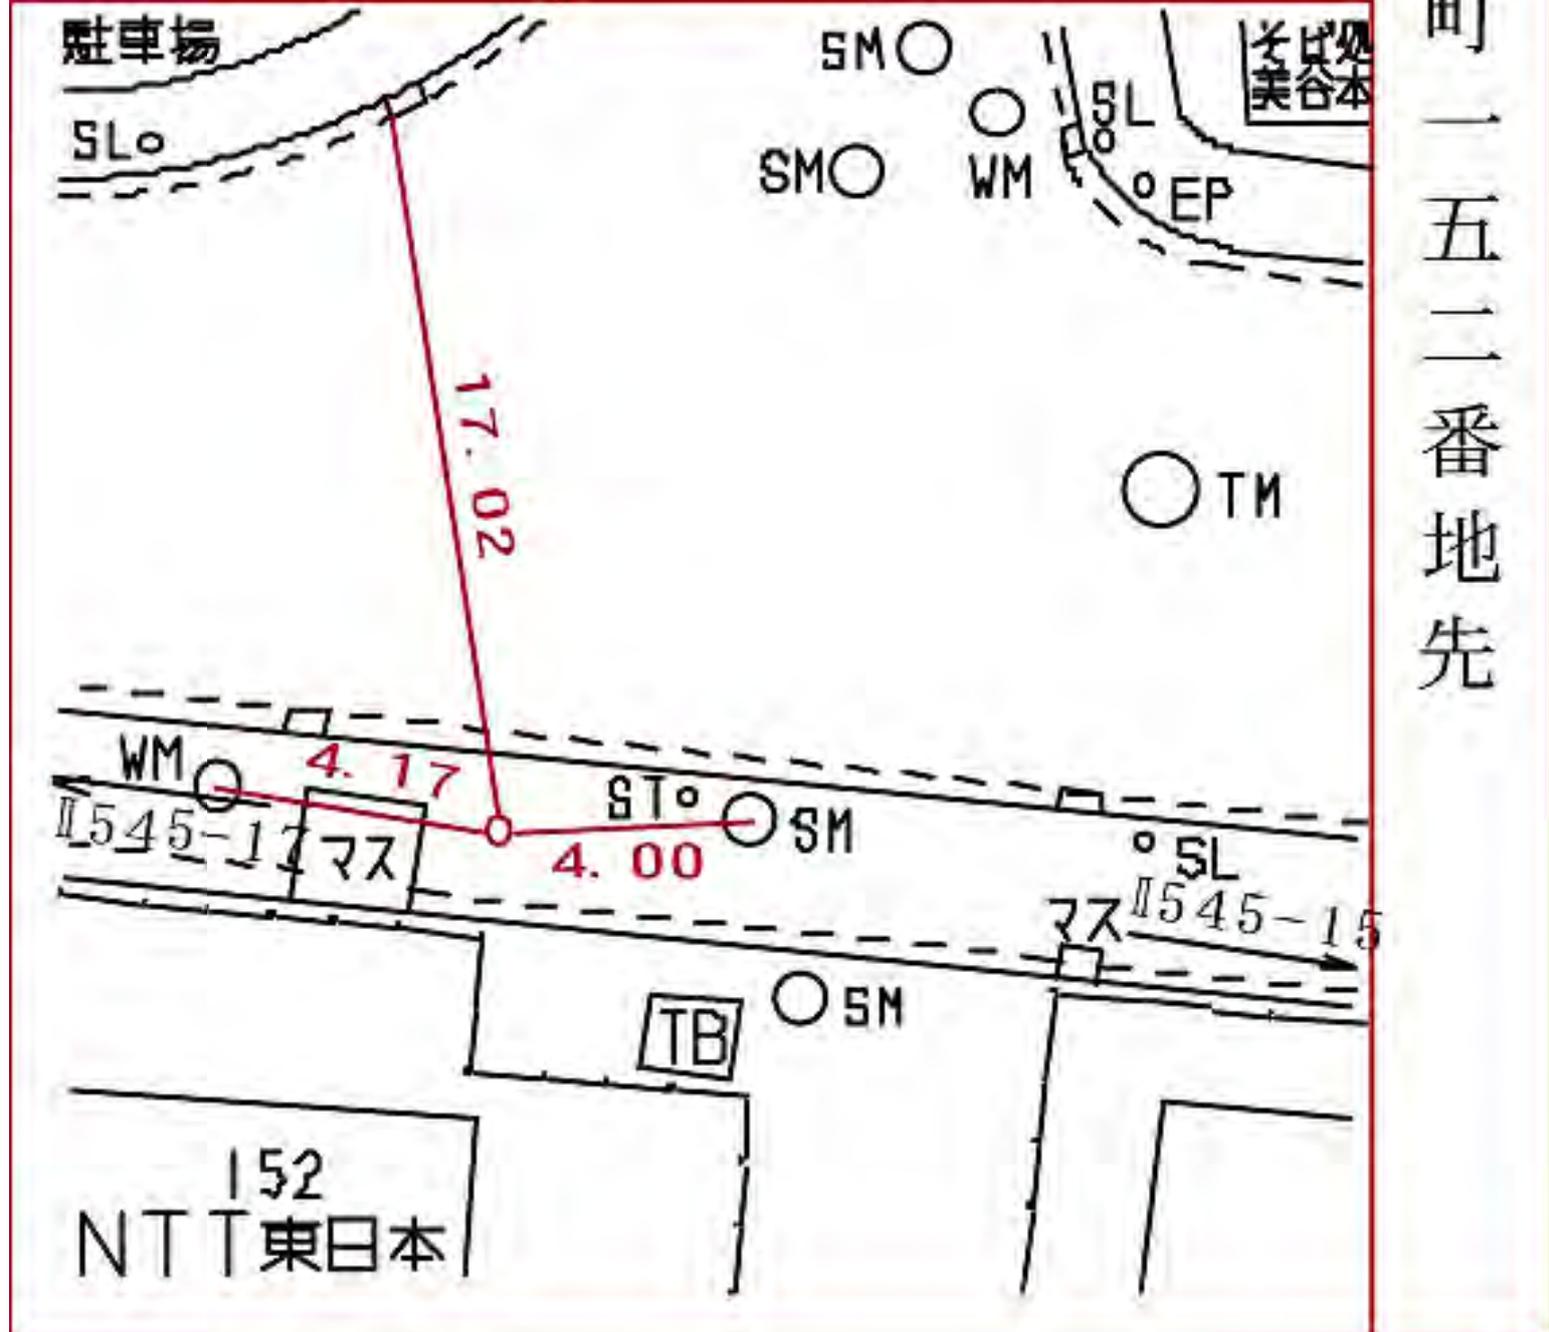

線番号	点番号	標識ノ種類	所在地
-----	-----	-------	-----

Ⅱ 545	17	<div style="border: 1px solid black; border-radius: 15px; padding: 5px; display: inline-block;">金属標</div> 鉄・木杭	泉区岡津町一四四五番地先
-------	----	--	--------------


要 図	サ三	
-----	----	--



線番号	点番号	標識ノ種類	所在地
-----	-----	-------	-----

II 545	18	<div style="border: 1px solid black; border-radius: 15px; padding: 5px; display: inline-block;">金属標</div> 鉄・木杭	泉区岡津町二二四三番地先
--------	----	--	--------------


要 図	キサ三
-----	-----

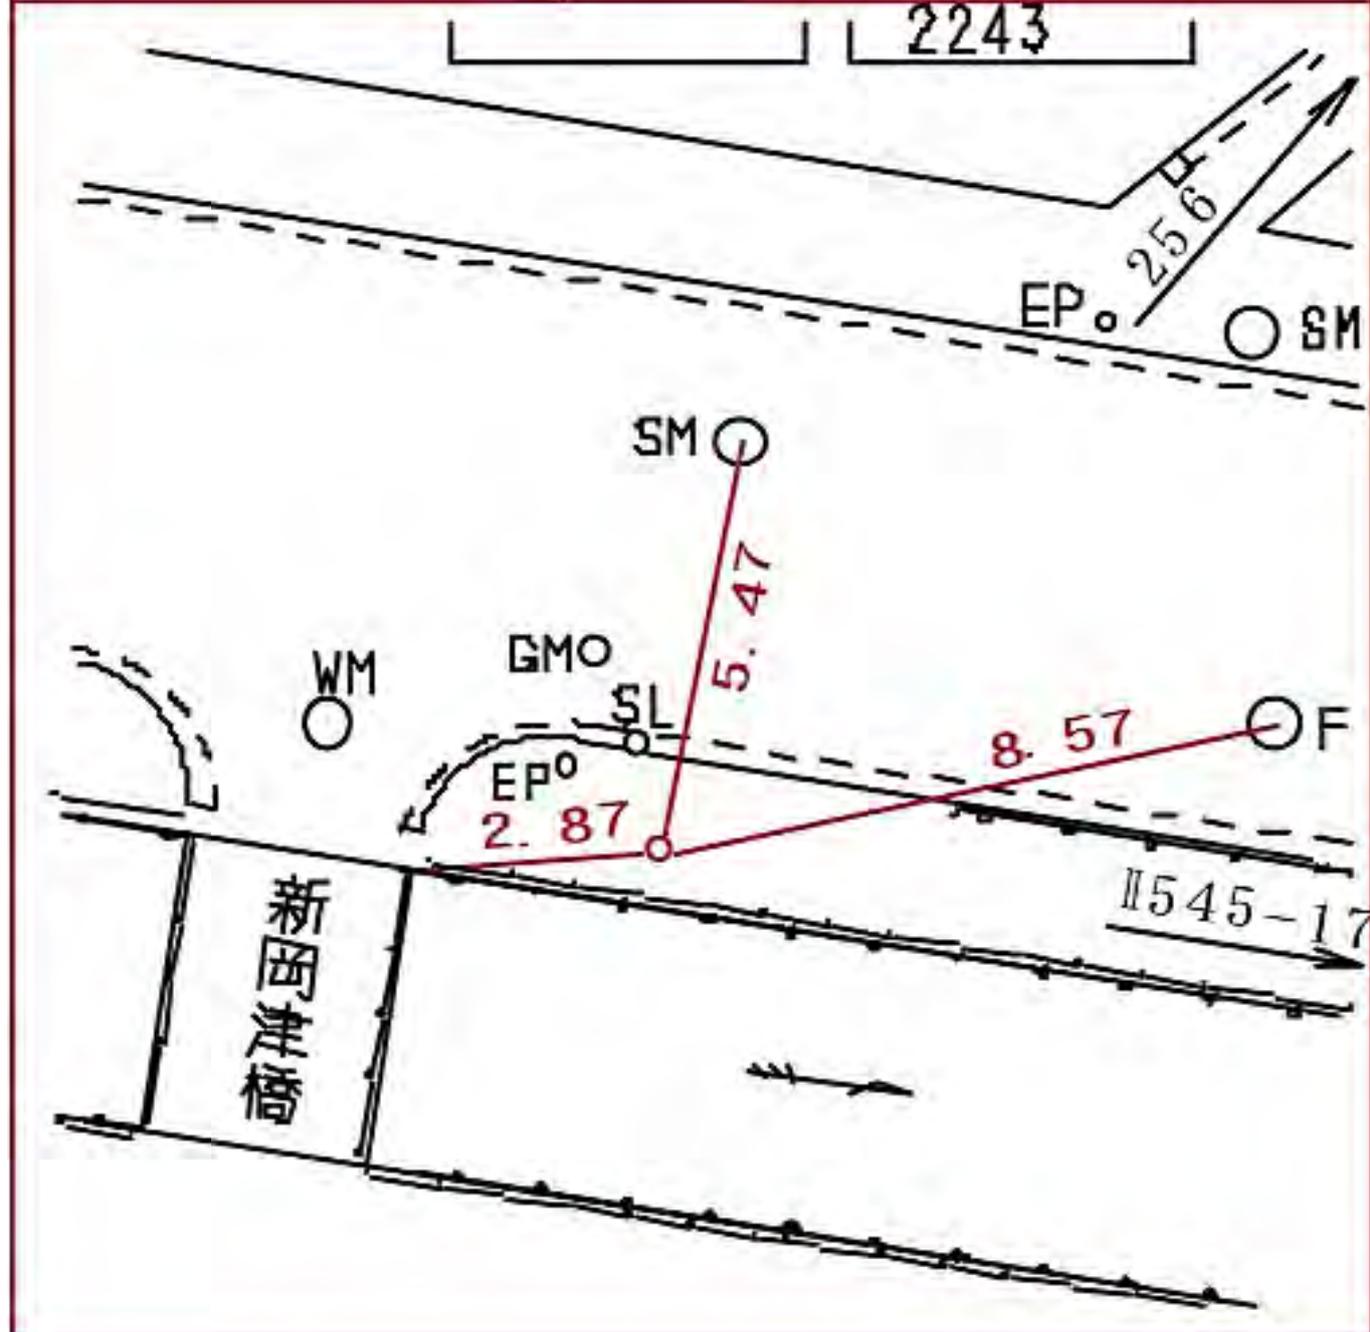


線番号	点番号	標識ノ種類	所在地
-----	-----	-------	-----

II 545	19	<div style="border: 1px solid black; border-radius: 15px; padding: 5px; display: inline-block;">金属標</div> ・ 鉄 ・ 木杭	泉区領家三丁目二番地の一先
--------	----	--	---------------

要 図	キザニ・標石	
-----	--------	--

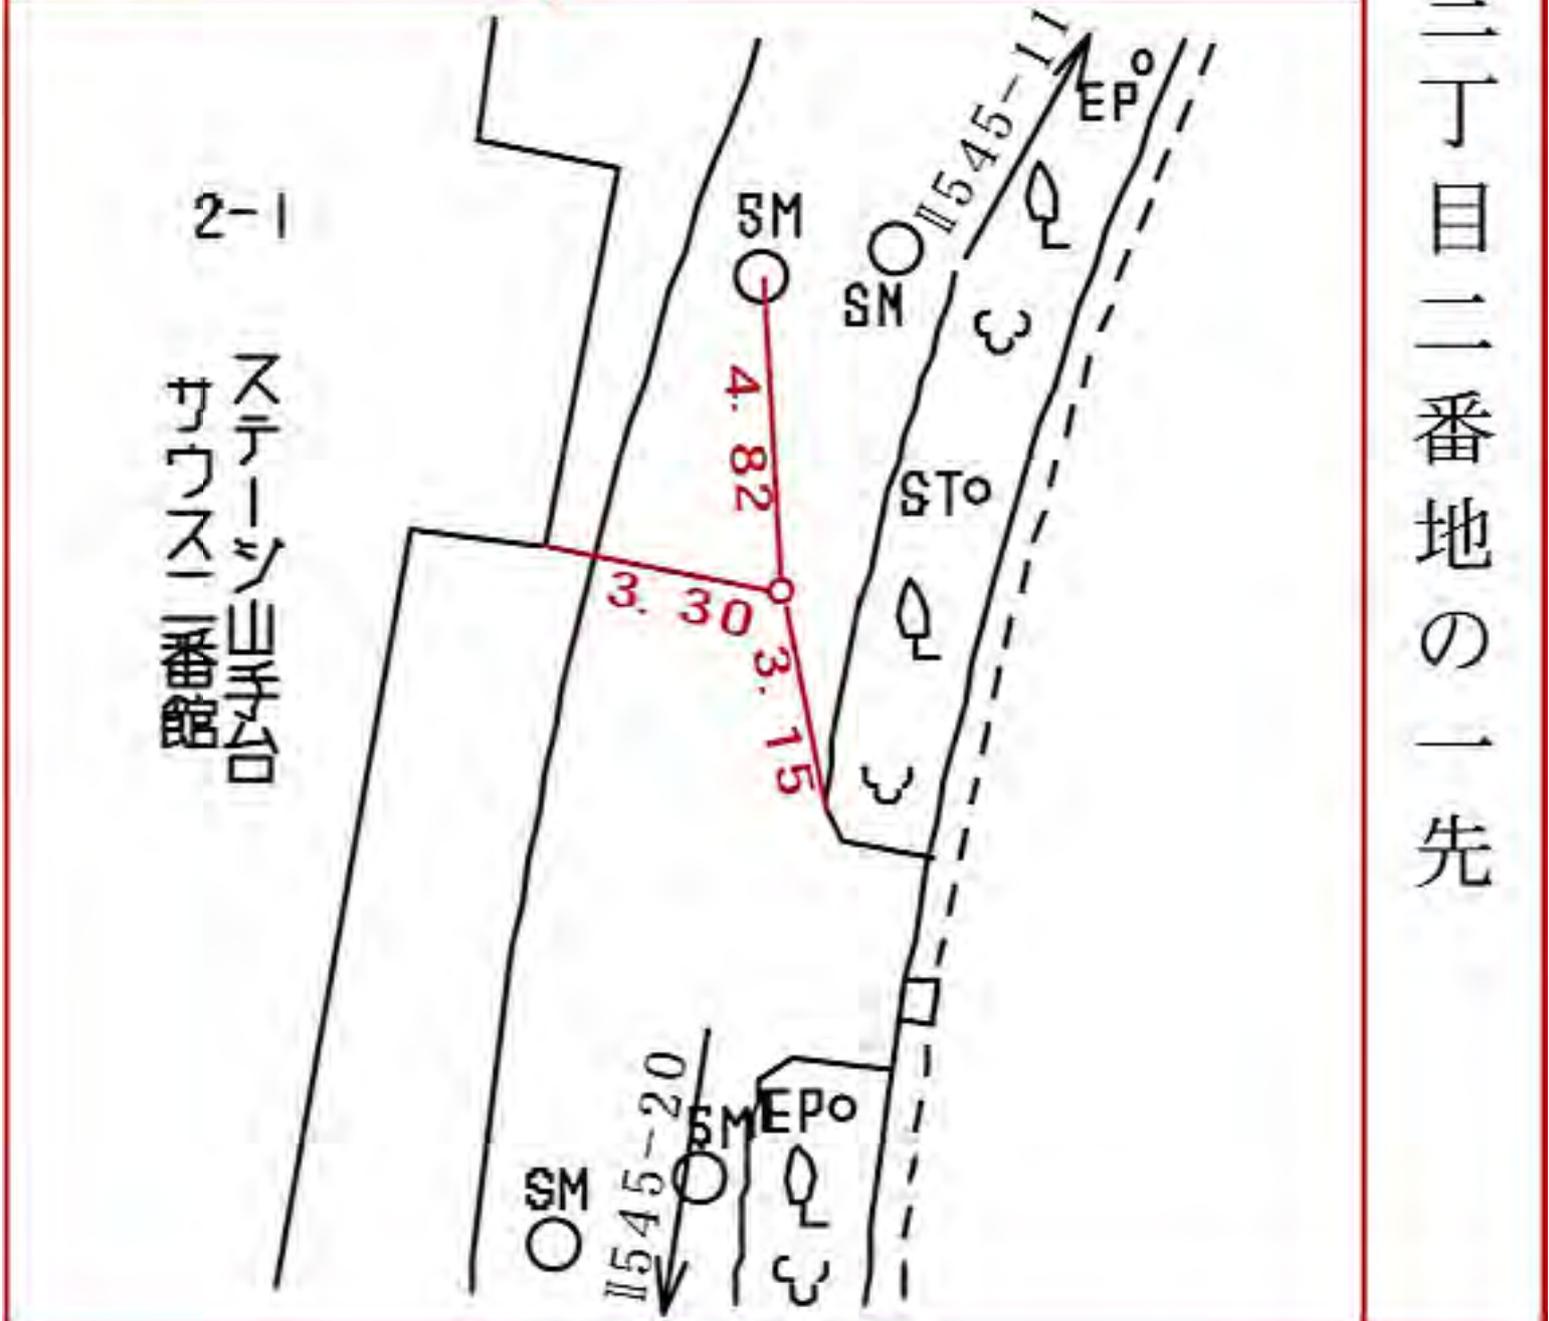

線番号	点番号	標識ノ種類	所在地
II 545	21	<div style="border: 1px solid black; border-radius: 15px; padding: 5px; display: inline-block;"> 金属標 </div> ・ 鉄 ・ 木杭	戸塚区鳥が丘二二番地先
要 図		キザニ	

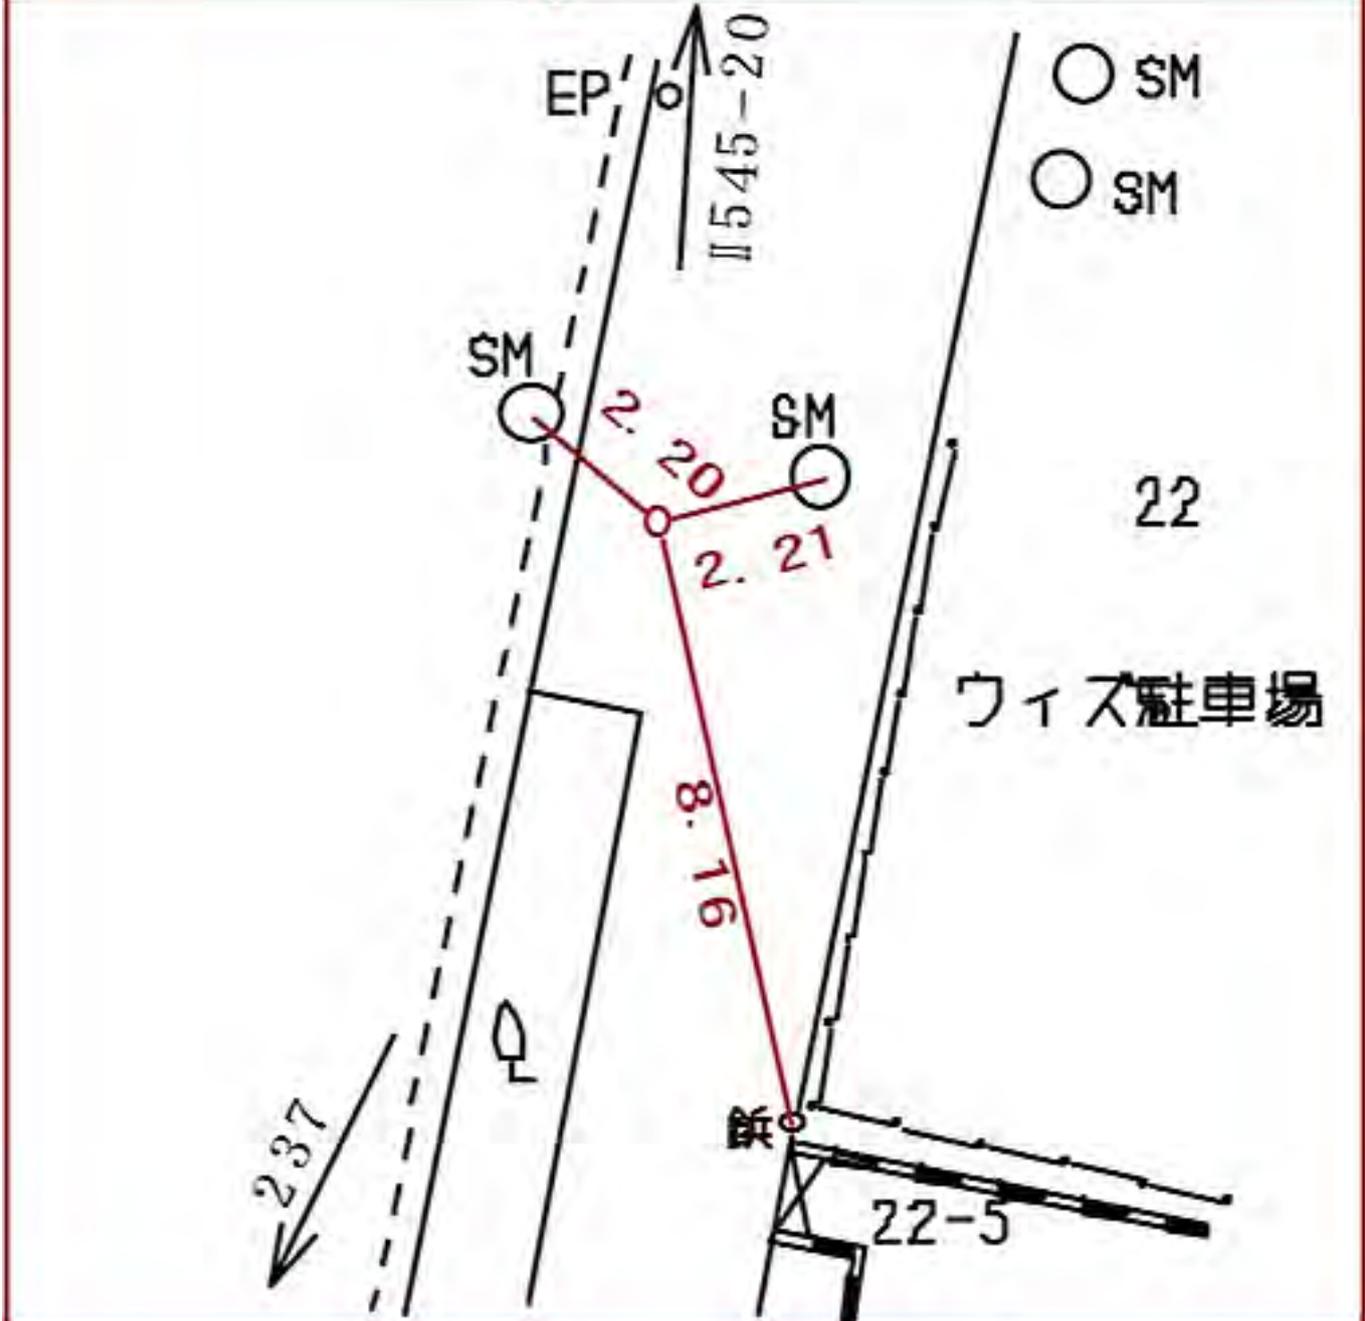

所在地

泉区弥生台五〇番地先

標識ノ種類

金属標・鋏・木杭

キザミ


線番号

II 545

点番号

22

要 図

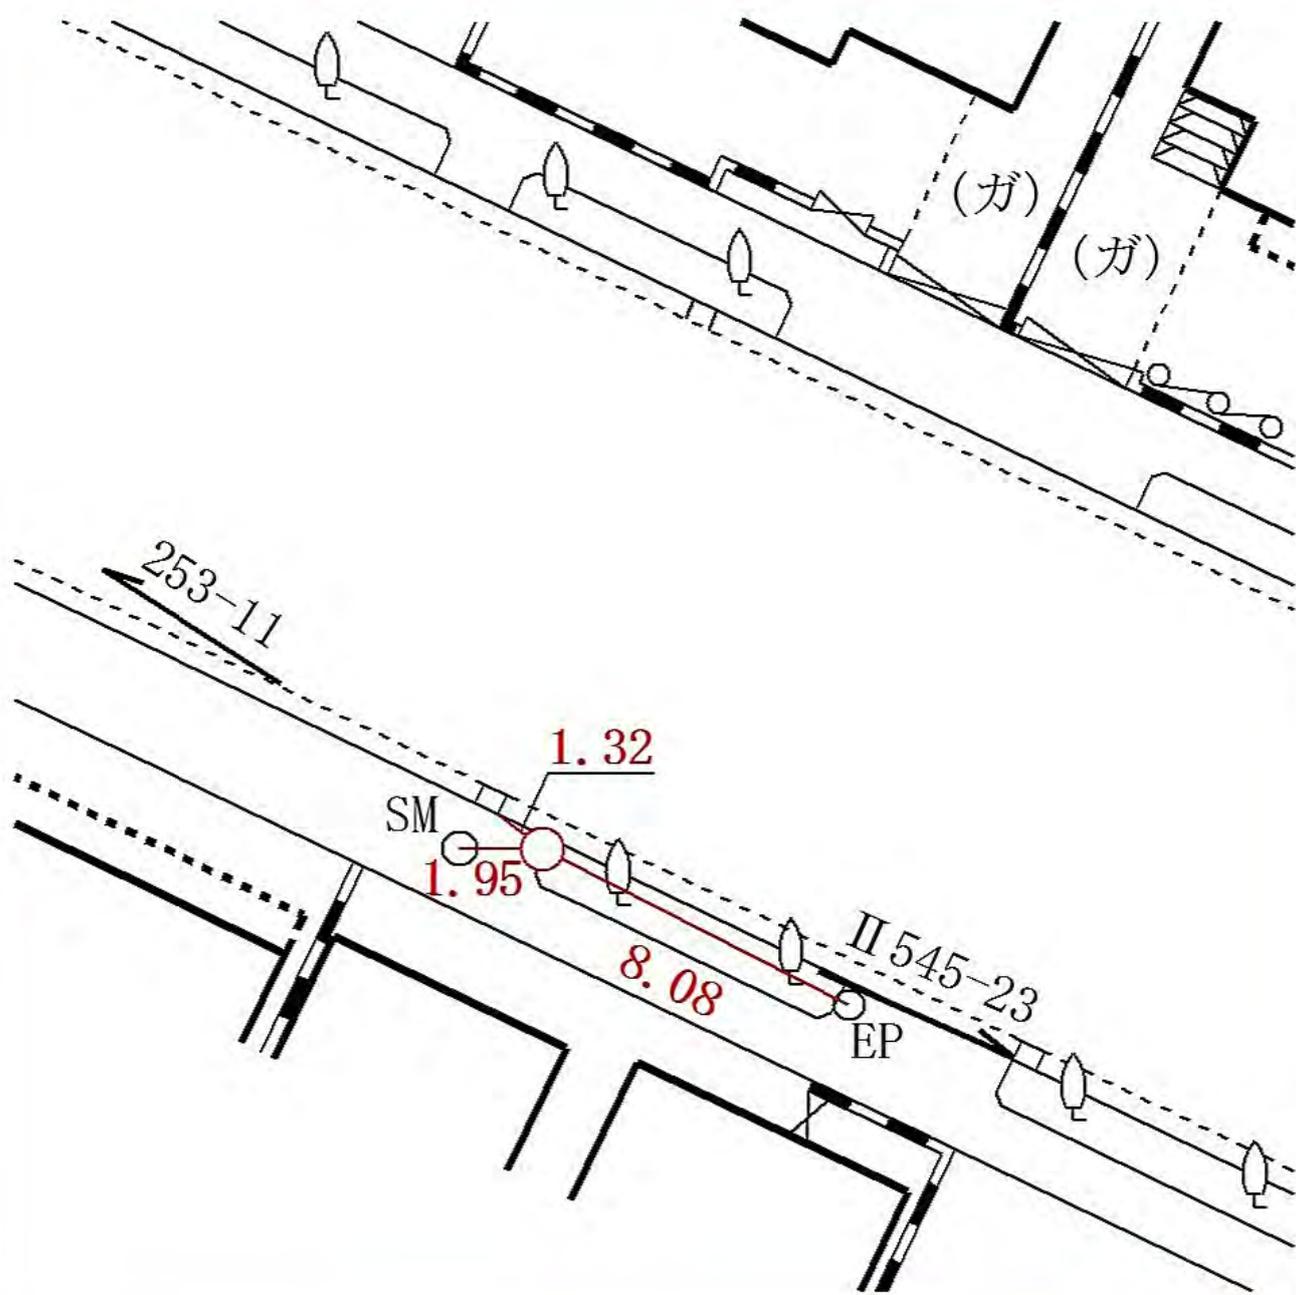

所在地

泉区西が丘一丁目二八番地先

標識ノ種類

金属標・鋌・木杭

キザミ

点番号

23

線番号

II 545


要 図



線番号	点番号	標識ノ種類	所在地
-----	-----	-------	-----

II 546	2	<div style="border: 1px solid black; border-radius: 15px; padding: 5px; display: inline-block;">金属標</div> ・鉄・木杭 木杭 標石	泉区和泉町四八七九番地先
--------	---	---	--------------


要	<div style="border: 1px solid black; padding: 5px; display: inline-block;">図</div>
---	--

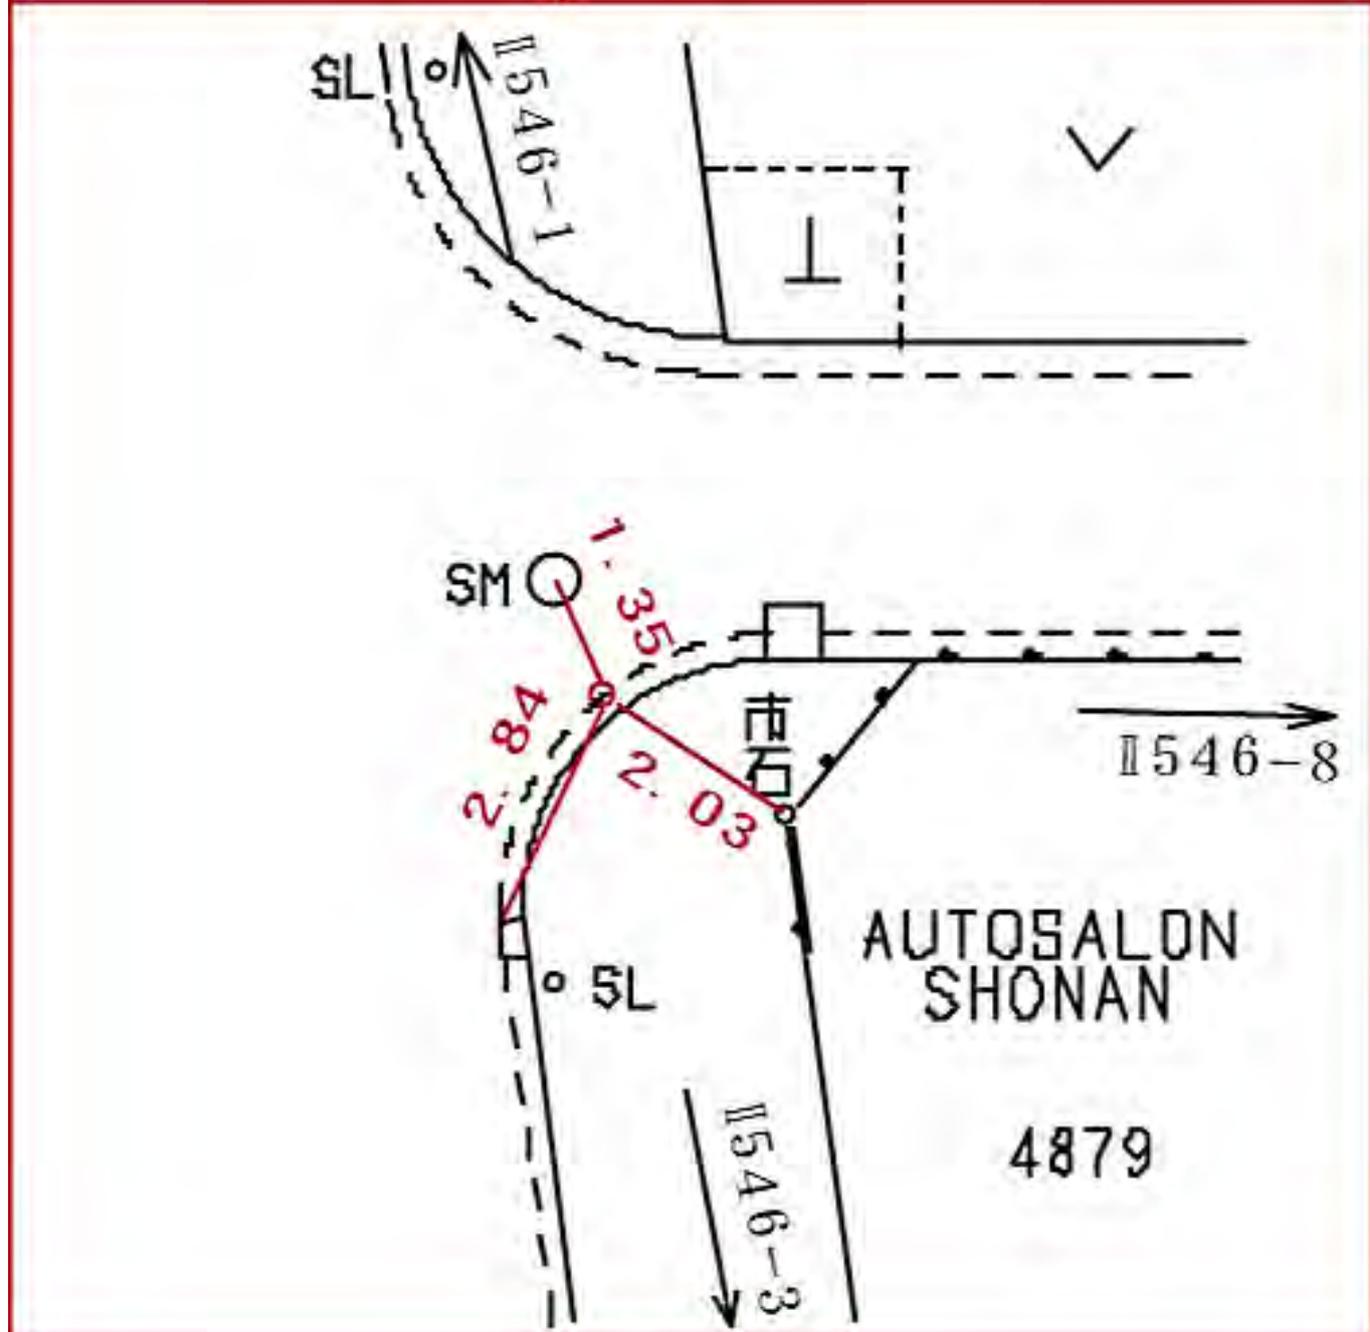

線番号	点番号	標識ノ種類	所在地
-----	-----	-------	-----

II 546	3	<div style="border: 1px solid black; border-radius: 15px; padding: 5px; display: inline-block;">金属標</div> ・鉄・木杭	泉区和泉町四八七六番地先
--------	---	---	--------------

要 図	キザニ
-----	-----

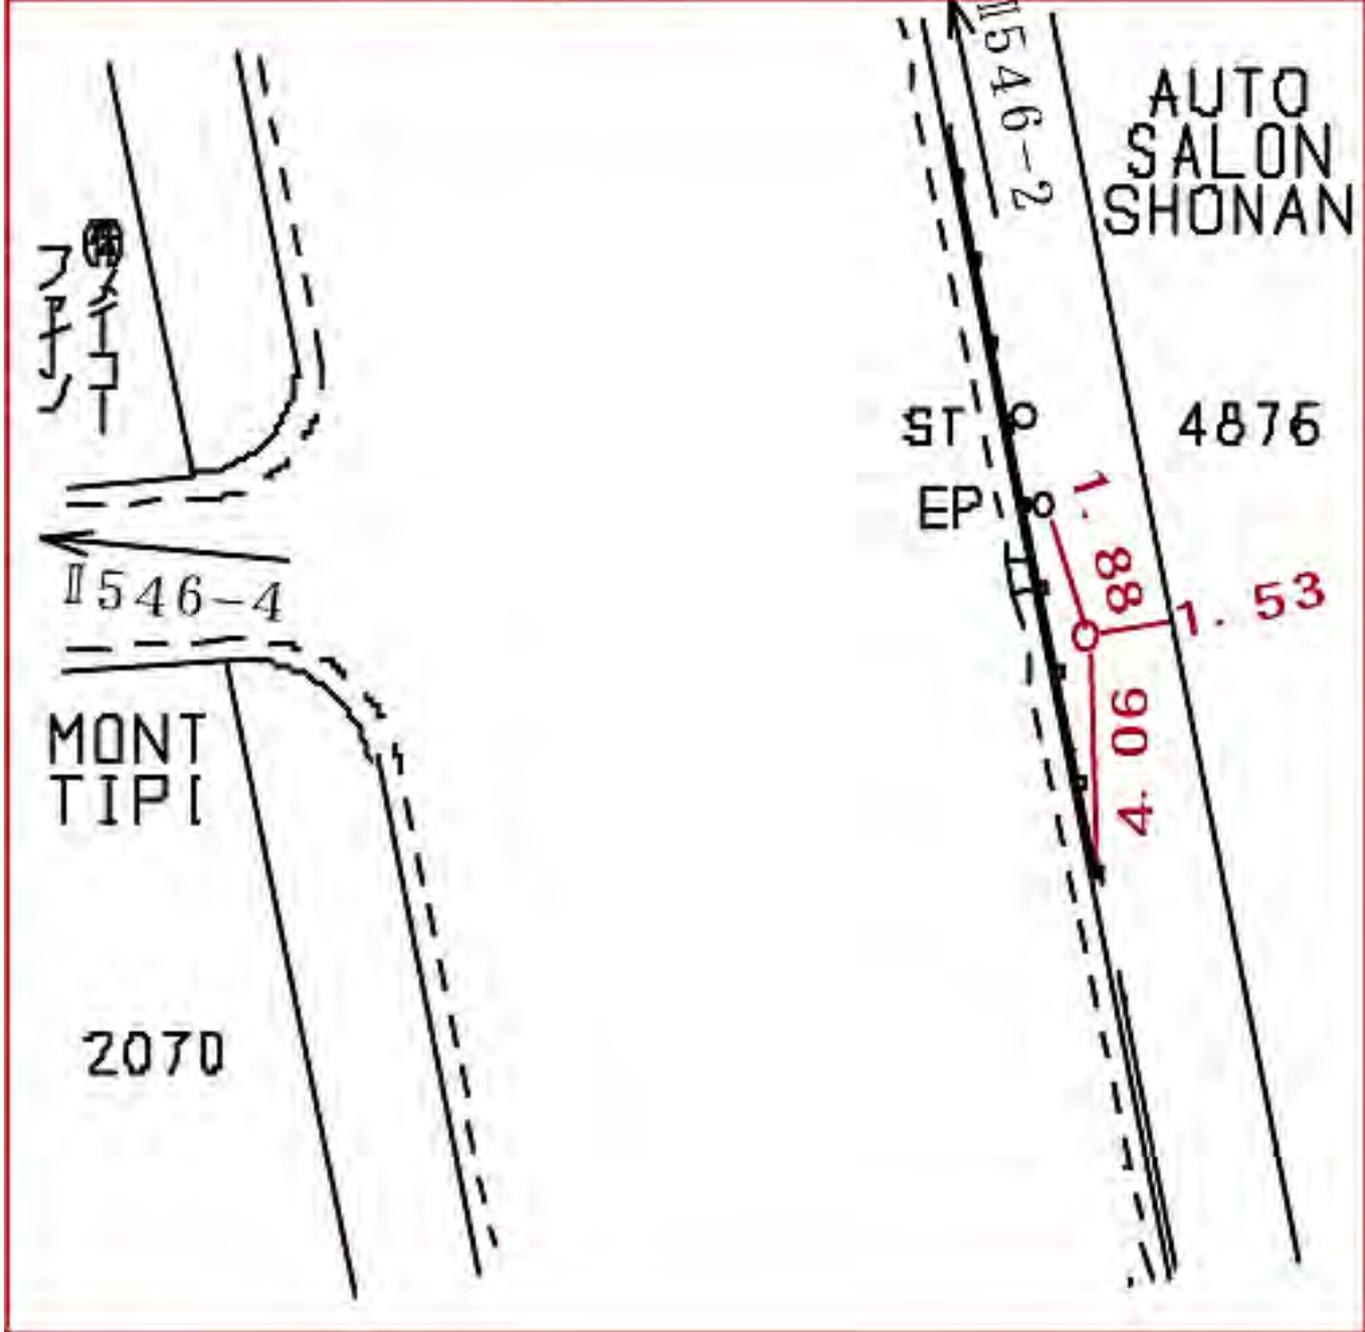

泉区和泉町四八七六番地先

線番号

点番号

標識ノ種類

所在地

Ⅱ 546

4


金属標・鉄・木杭

泉区和泉町二〇三九番地先

要

図

サニ

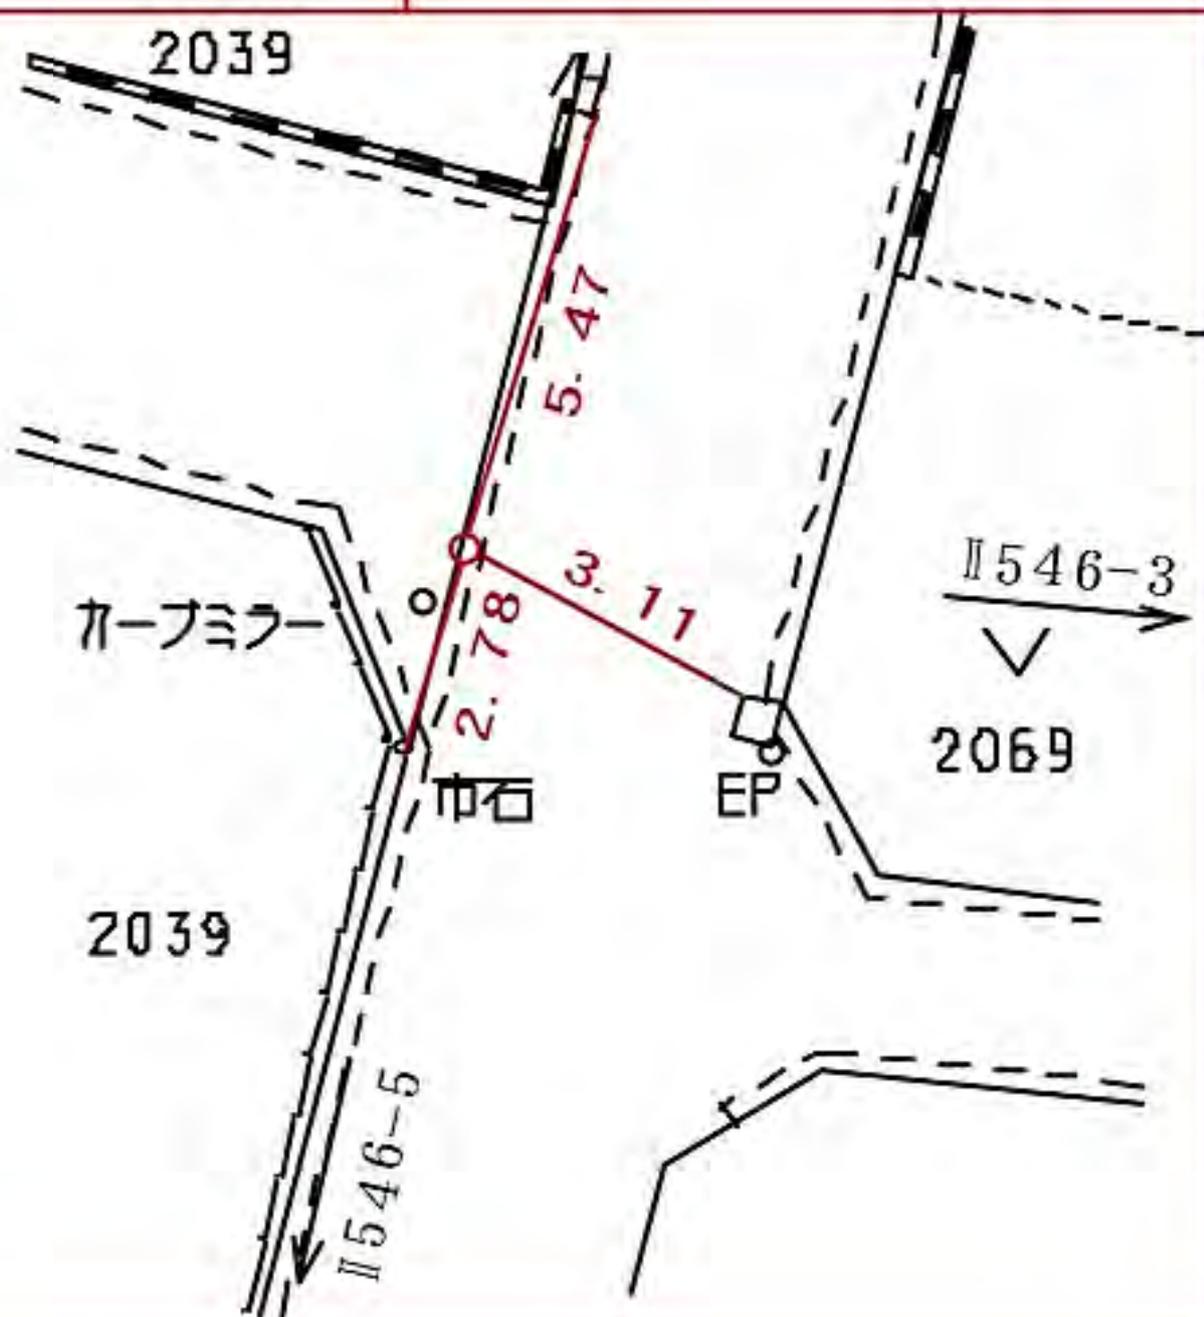

所在地

泉区和泉町二〇五六番地先

標識ノ種類

金属標・鉄・木杭

サニ

点番号

5

線番号

II 546


要



線番号	点番号	標識ノ種類	所在地
-----	-----	-------	-----

II 546	6	<div style="border: 1px solid black; border-radius: 15px; padding: 2px; display: inline-block;">金属標</div> ・鋏・木杭 キザニ・標石	泉区和泉町二〇四五番地先
--------	---	---	--------------


要 図		
-----	--	--

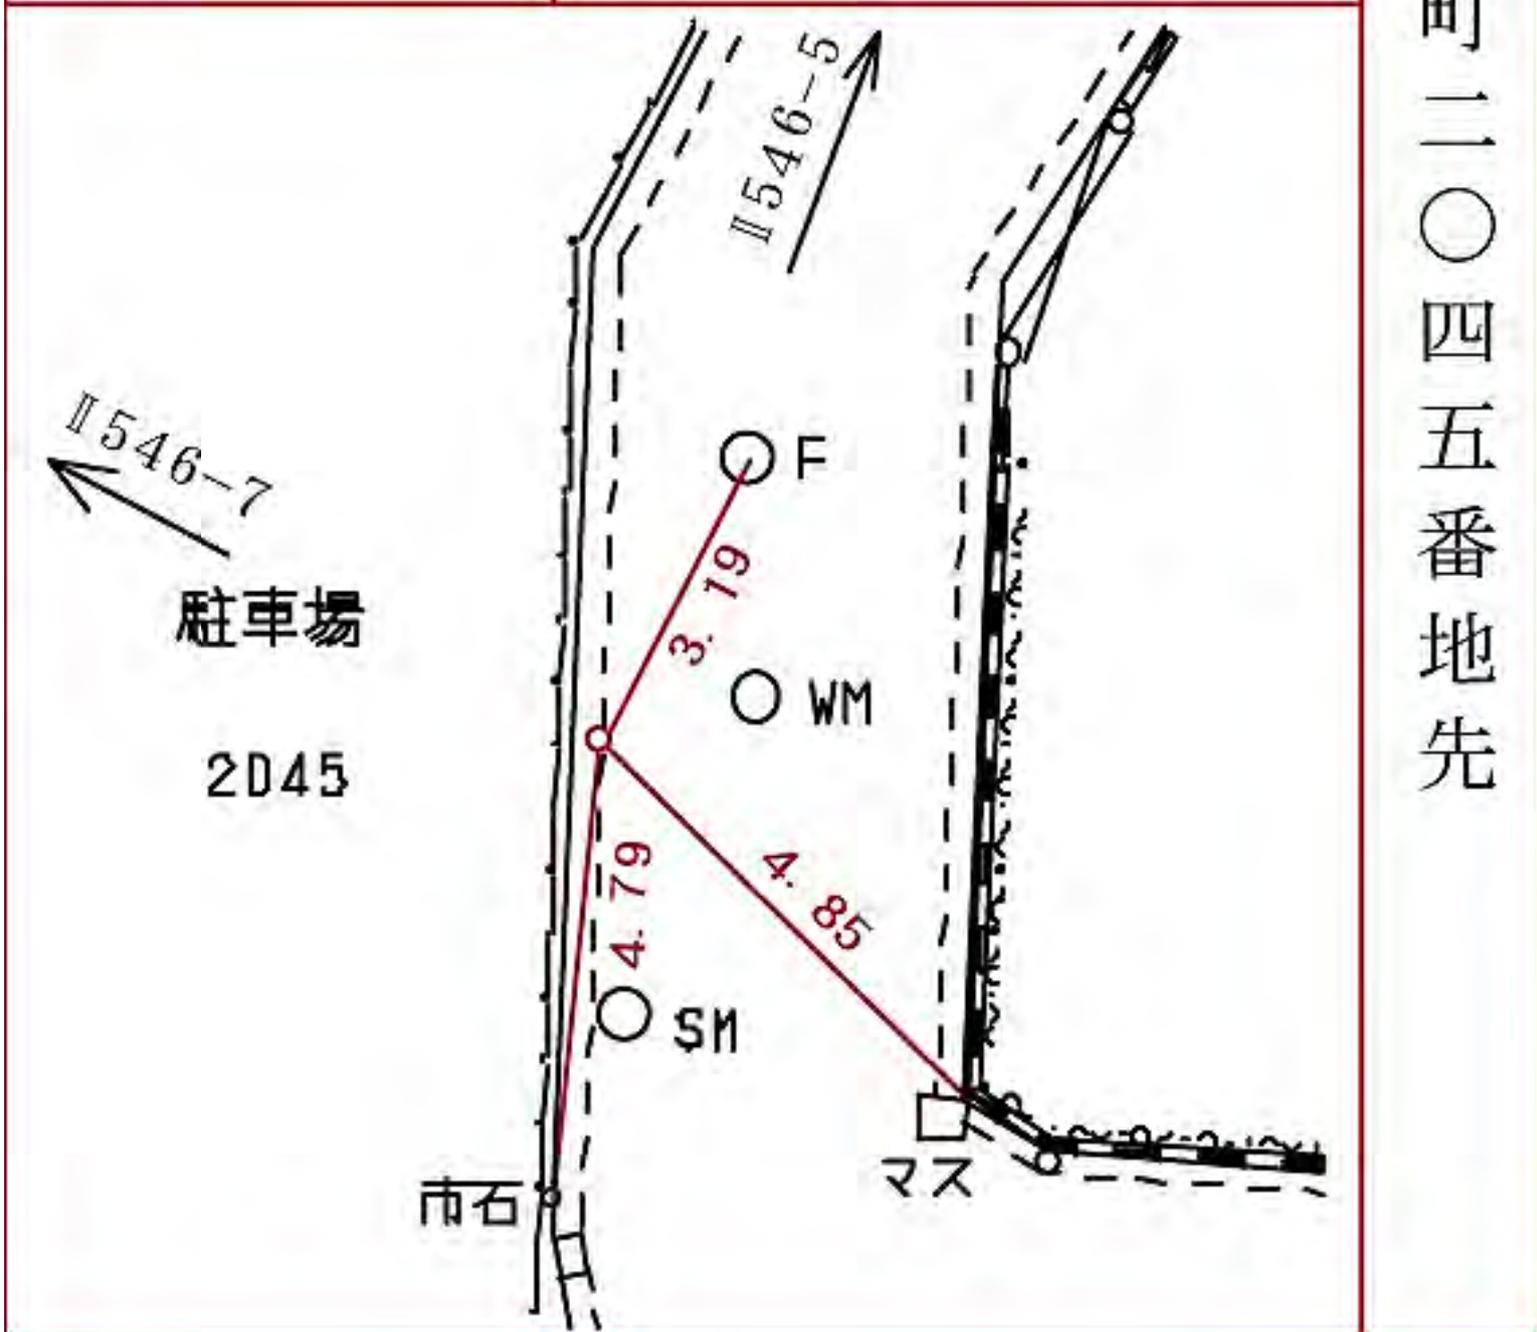

線番号	点番号	標識ノ種類	所在地
-----	-----	-------	-----

II 546	7	<div style="border: 1px solid black; border-radius: 15px; padding: 5px; display: inline-block;">金属標</div> ・鉄・木杭	泉区和泉町一九八七番地先
--------	---	---	--------------

要 図	キザニ	
-----	-----	--

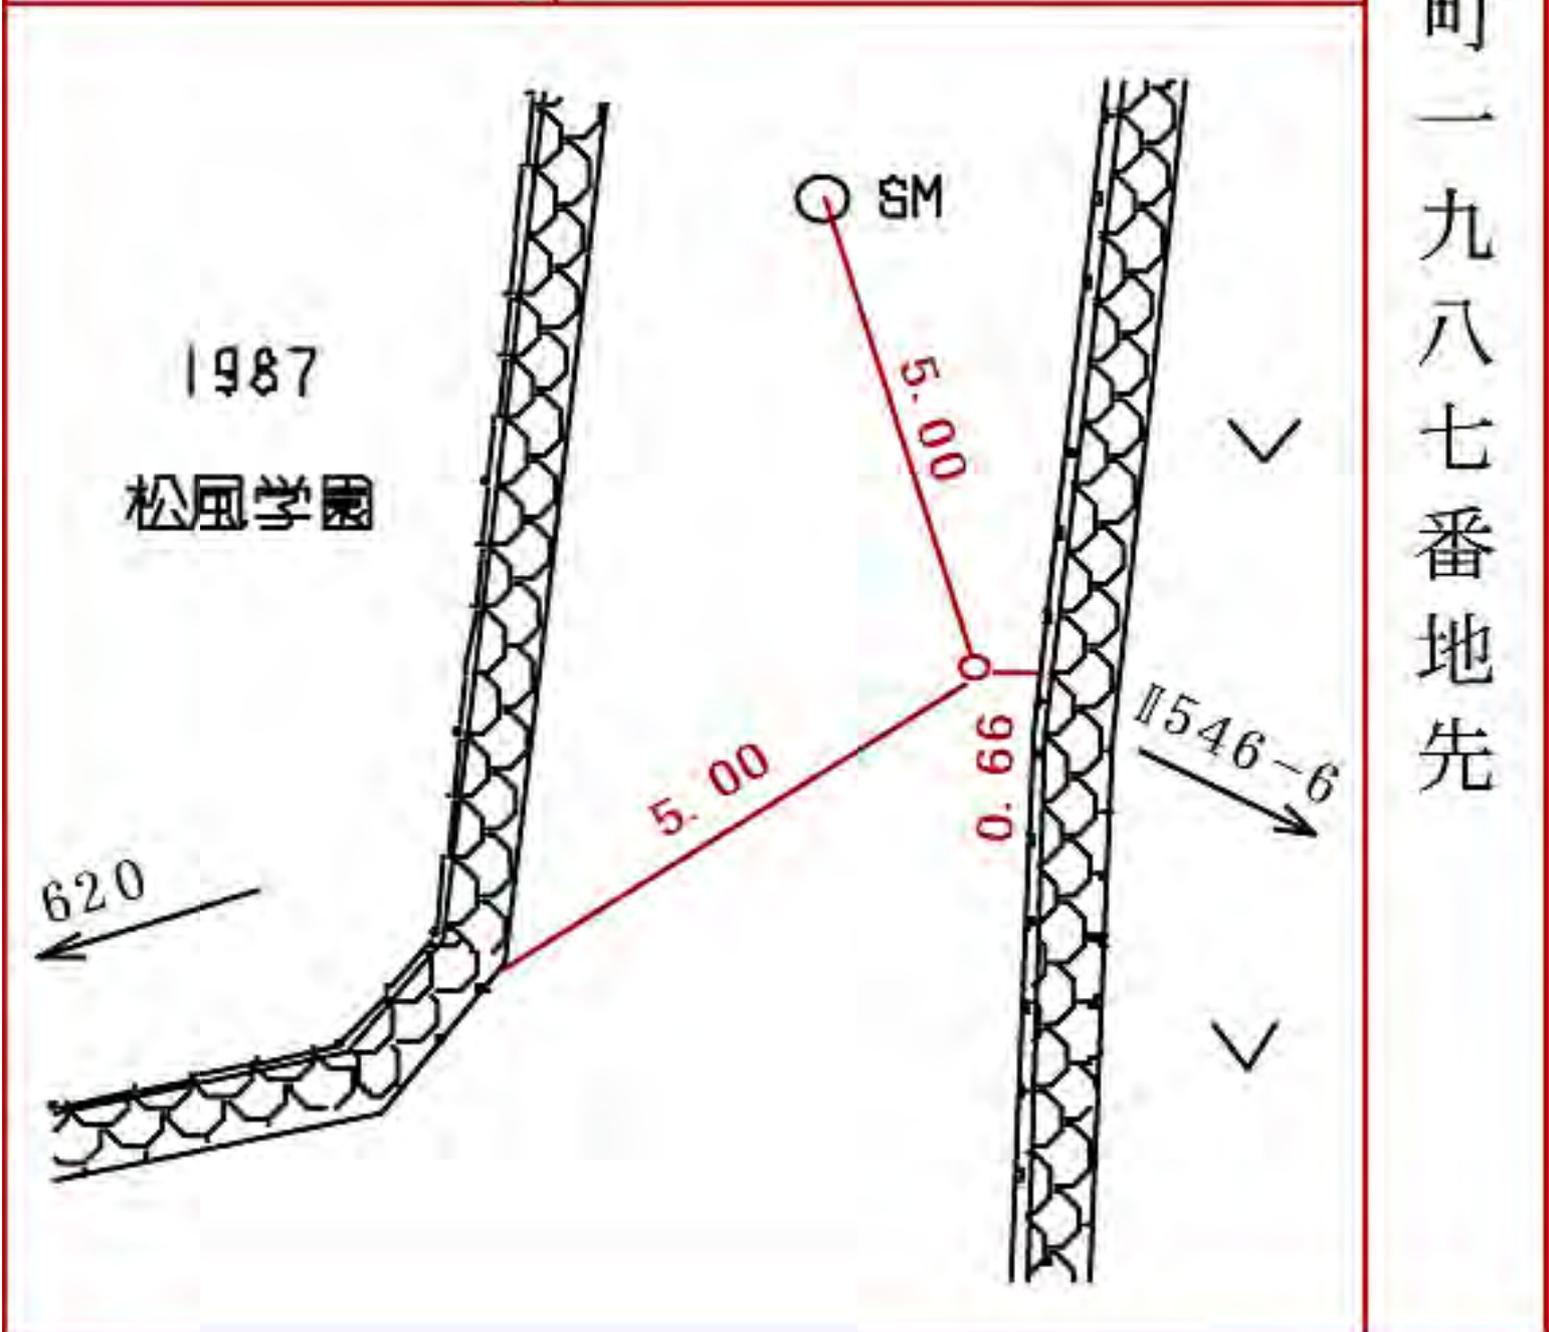

線番号

点番号

標識ノ種類

所在地

II 546

8


金属標、鋏・木杭

泉区和泉町四八七一番地先

要

図


サニ

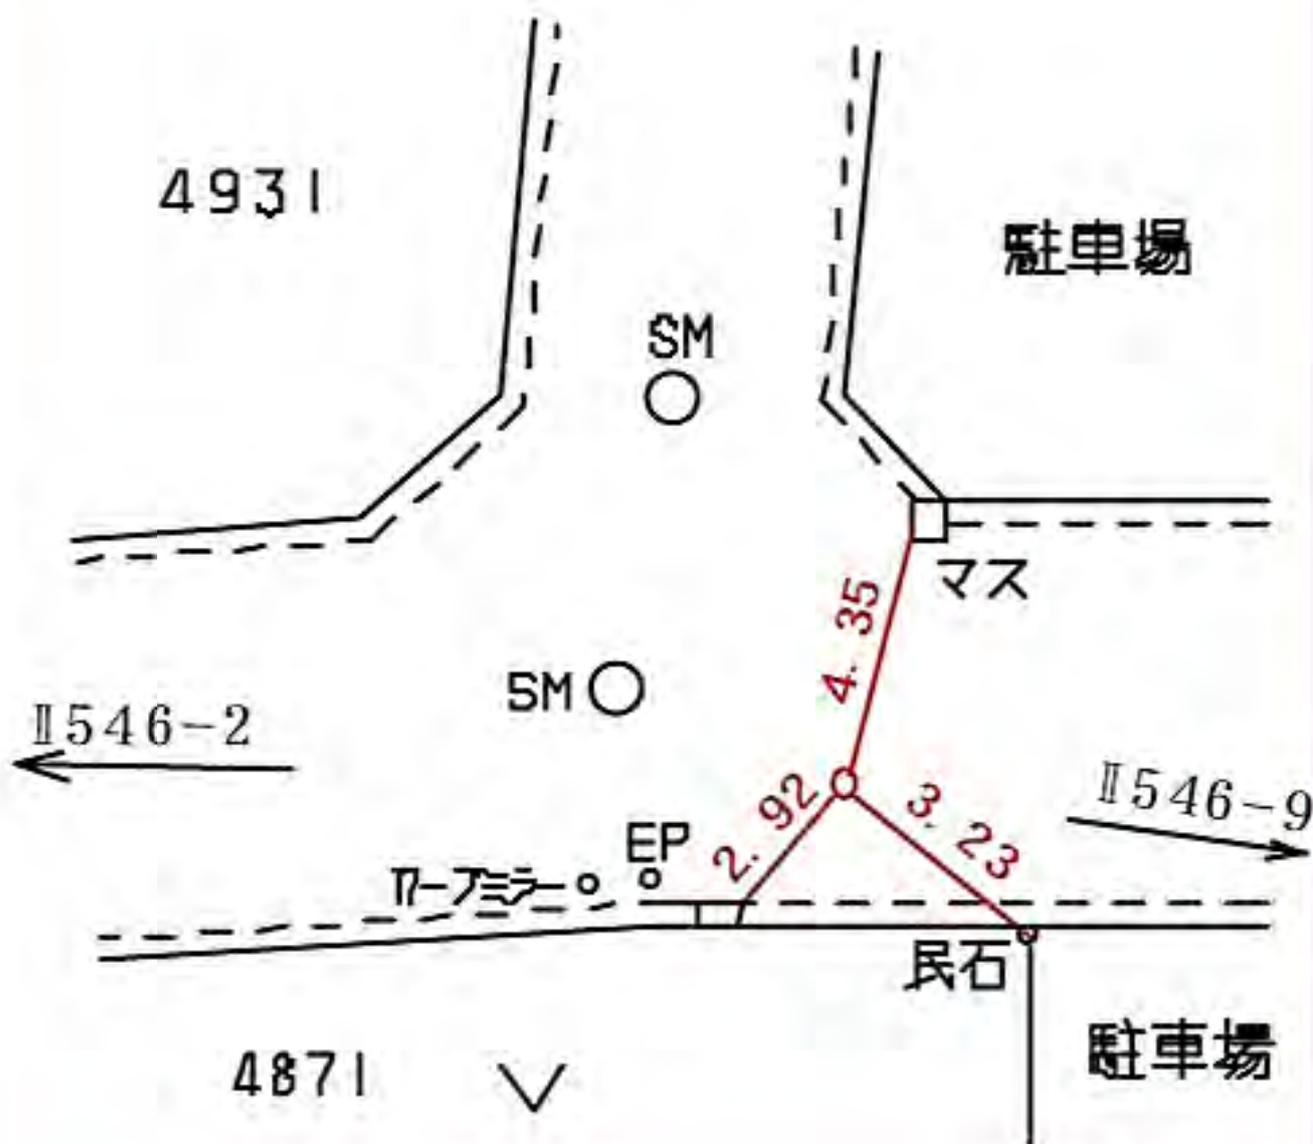

線番号	点番号	標識ノ種類	所在地
-----	-----	-------	-----

II 546	9	<div style="border: 1px solid black; border-radius: 15px; padding: 5px; display: inline-block;">金属標</div> 鋏・木杭	泉区和泉町四八六六番地先
--------	---	--	--------------

要 図	キザニ	
-----	-----	--

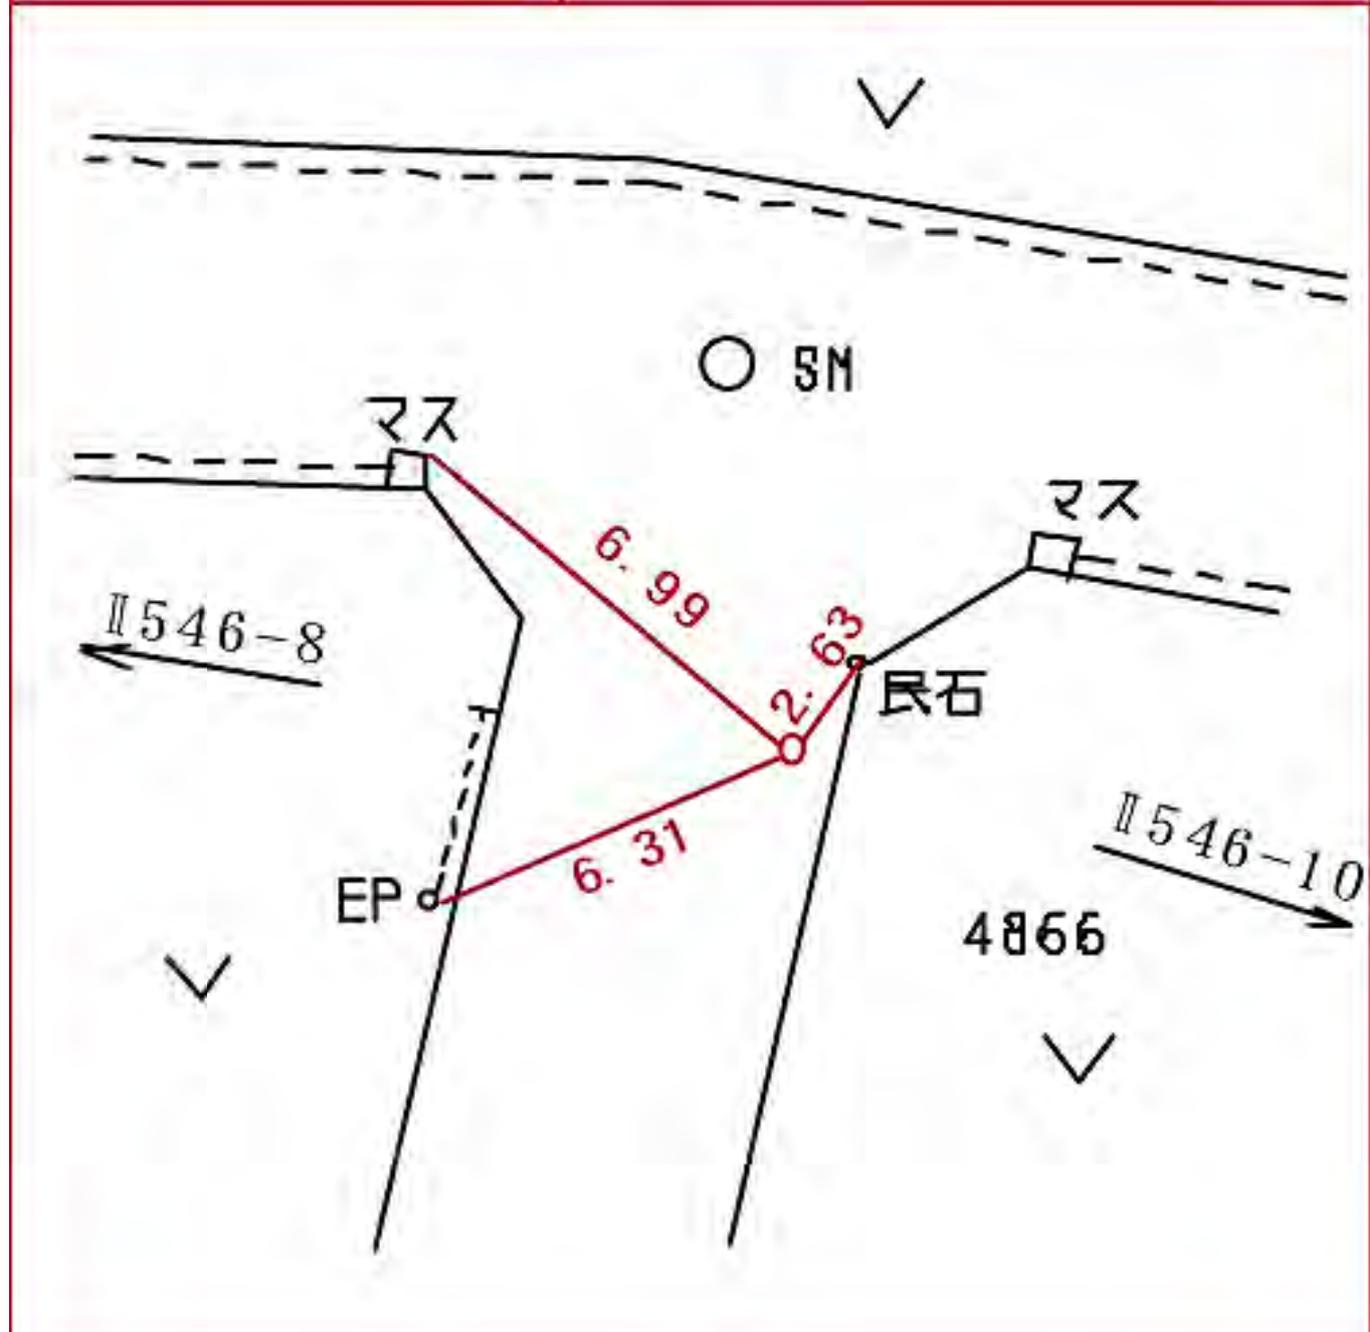


泉区和泉町四八六六番地先

線番号	点番号	標識ノ種類	所在地
-----	-----	-------	-----

II 546	10	<div style="border: 1px solid black; border-radius: 10px; padding: 2px; display: inline-block;">金属標</div> ・鉄・木杭 キヅミ・標石	泉区和泉町五〇九七番地先
--------	----	---	--------------


要 図	
-----	--

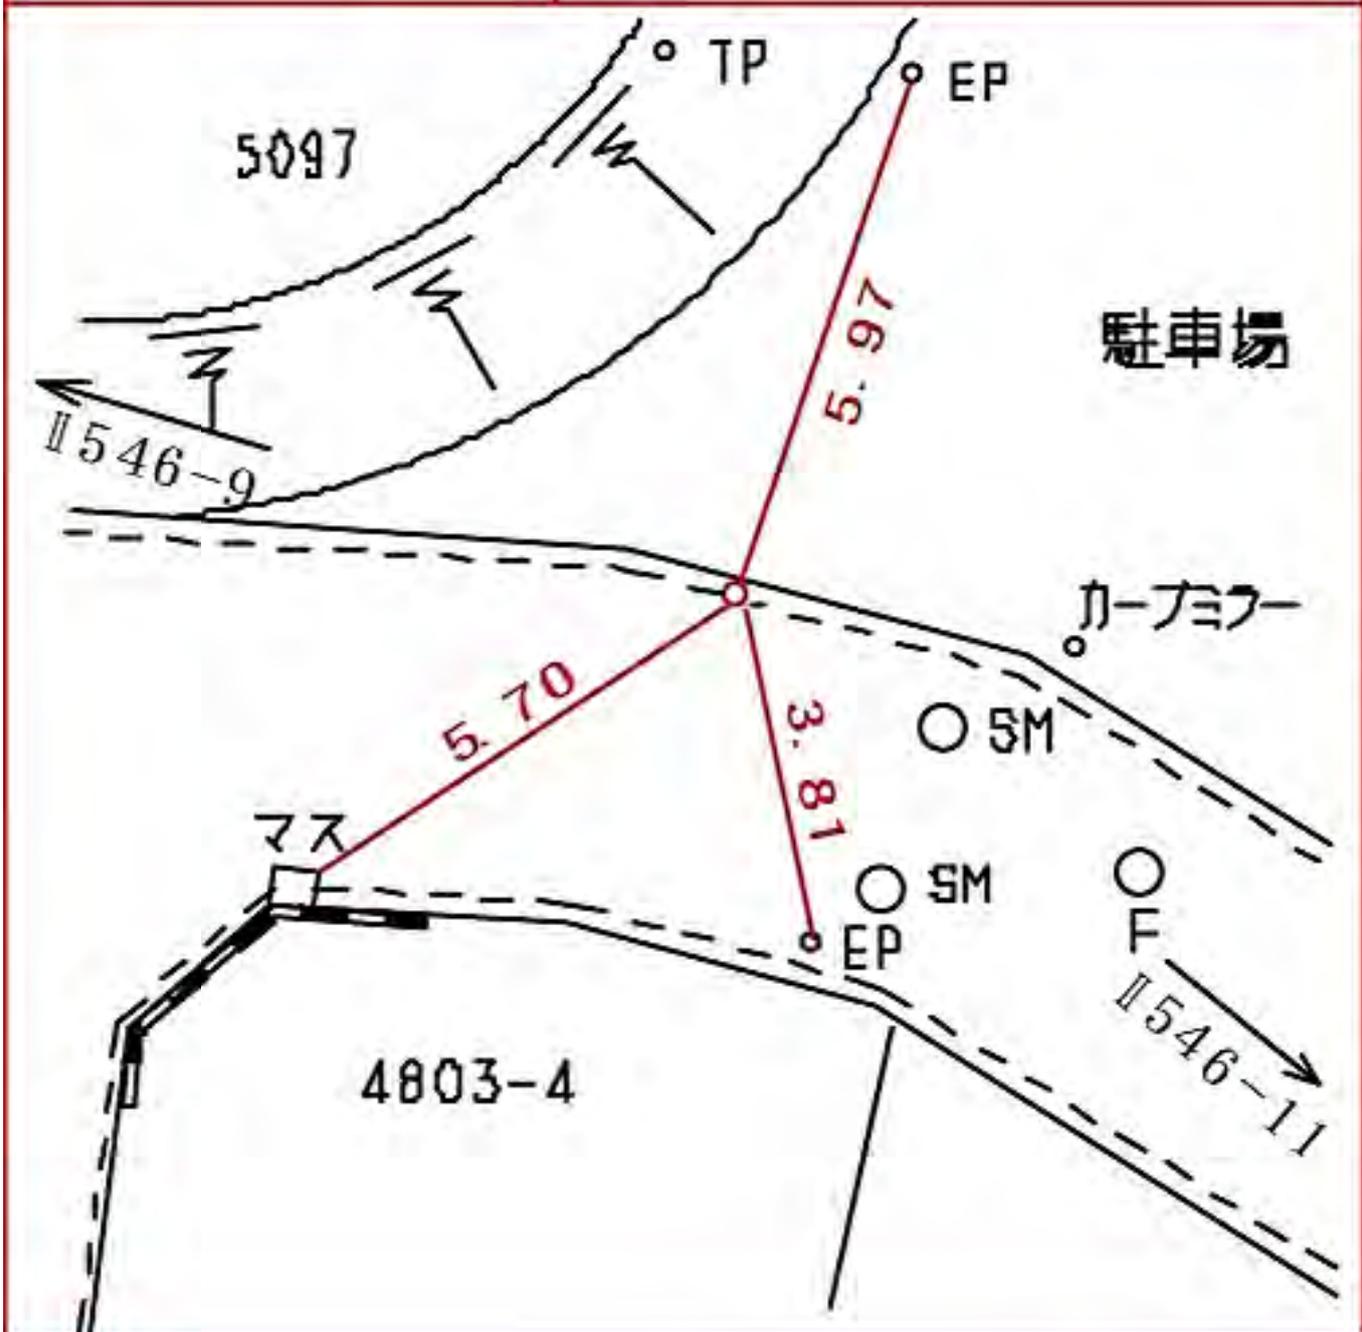

線番号	点番号	標識ノ種類	所在地
-----	-----	-------	-----

II 546	12	<div style="border: 1px solid black; border-radius: 15px; padding: 5px; display: inline-block;">金属標</div> ・鉄・木枕	泉区和泉町四五三五番地先
--------	----	---	--------------

要 図	キザミ	
-----	-----	--

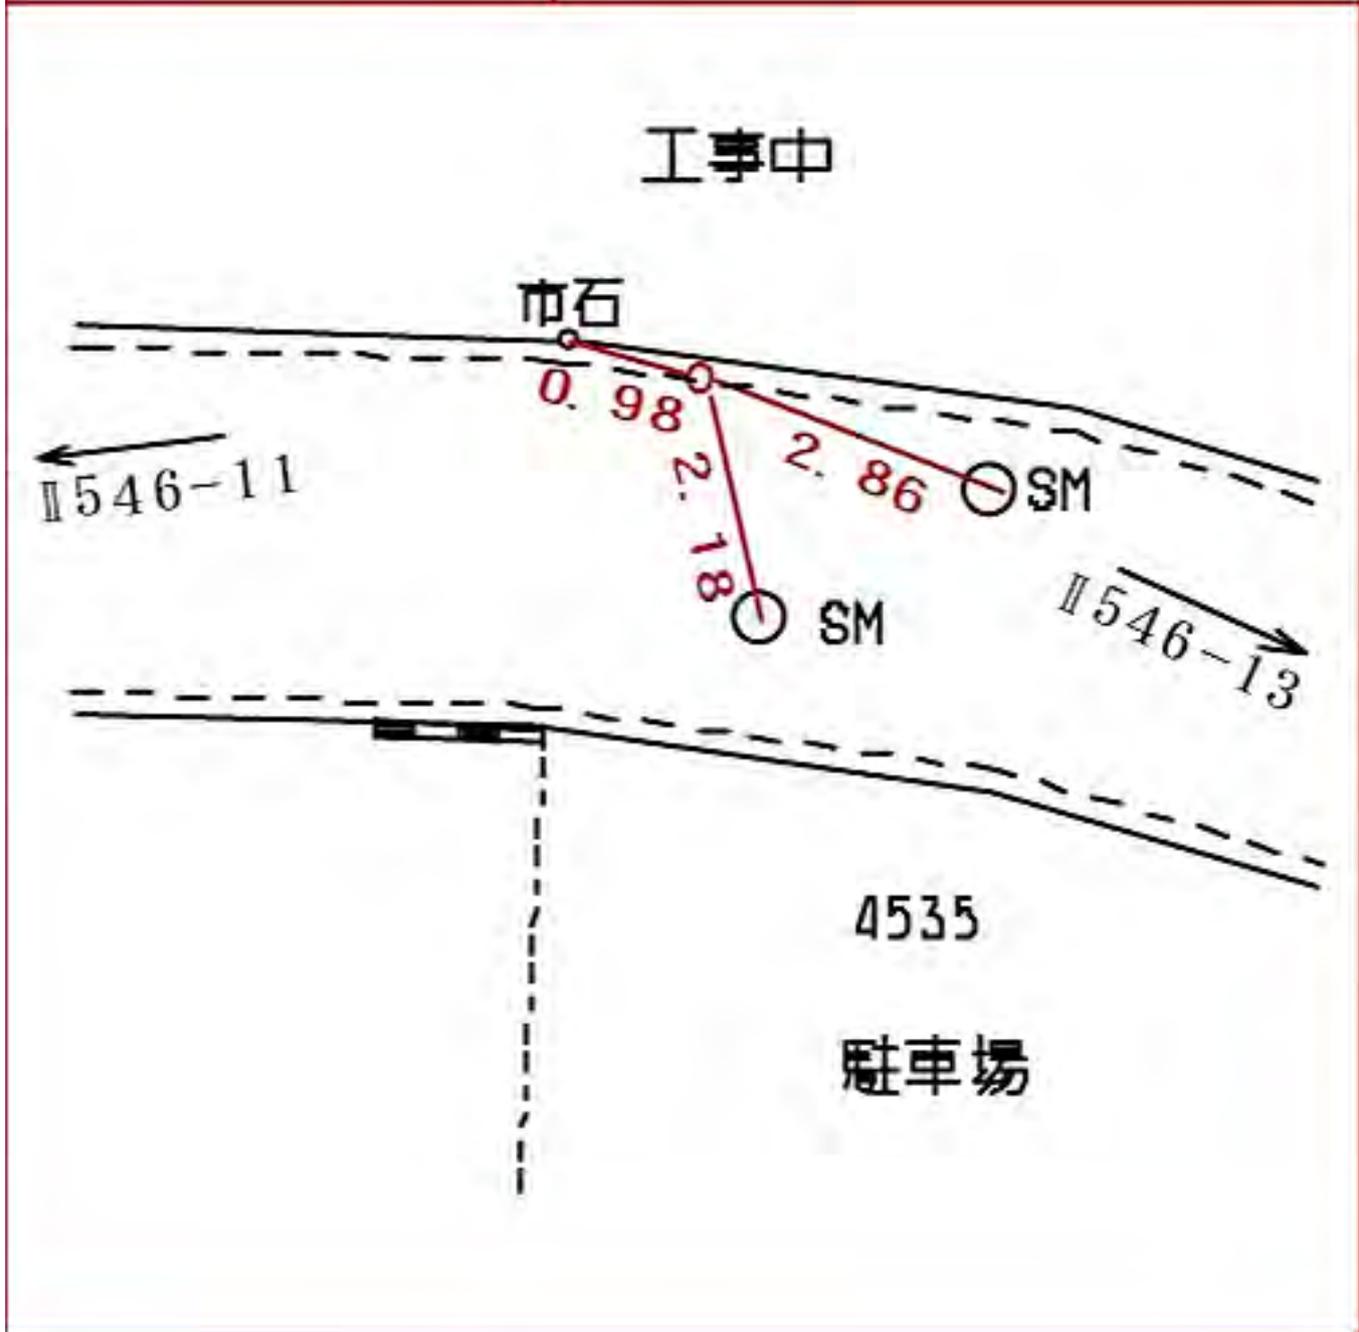


泉区和泉町四五三五番地先

線番号	点番号	標識ノ種類	所在地
-----	-----	-------	-----

II 546	13	<div style="border: 1px solid black; border-radius: 15px; padding: 5px; display: inline-block;">金属標</div> ・鋏・木杭	泉区和泉町五二五二番地先
--------	----	---	--------------


要 図	キザニ	
-----	-----	--

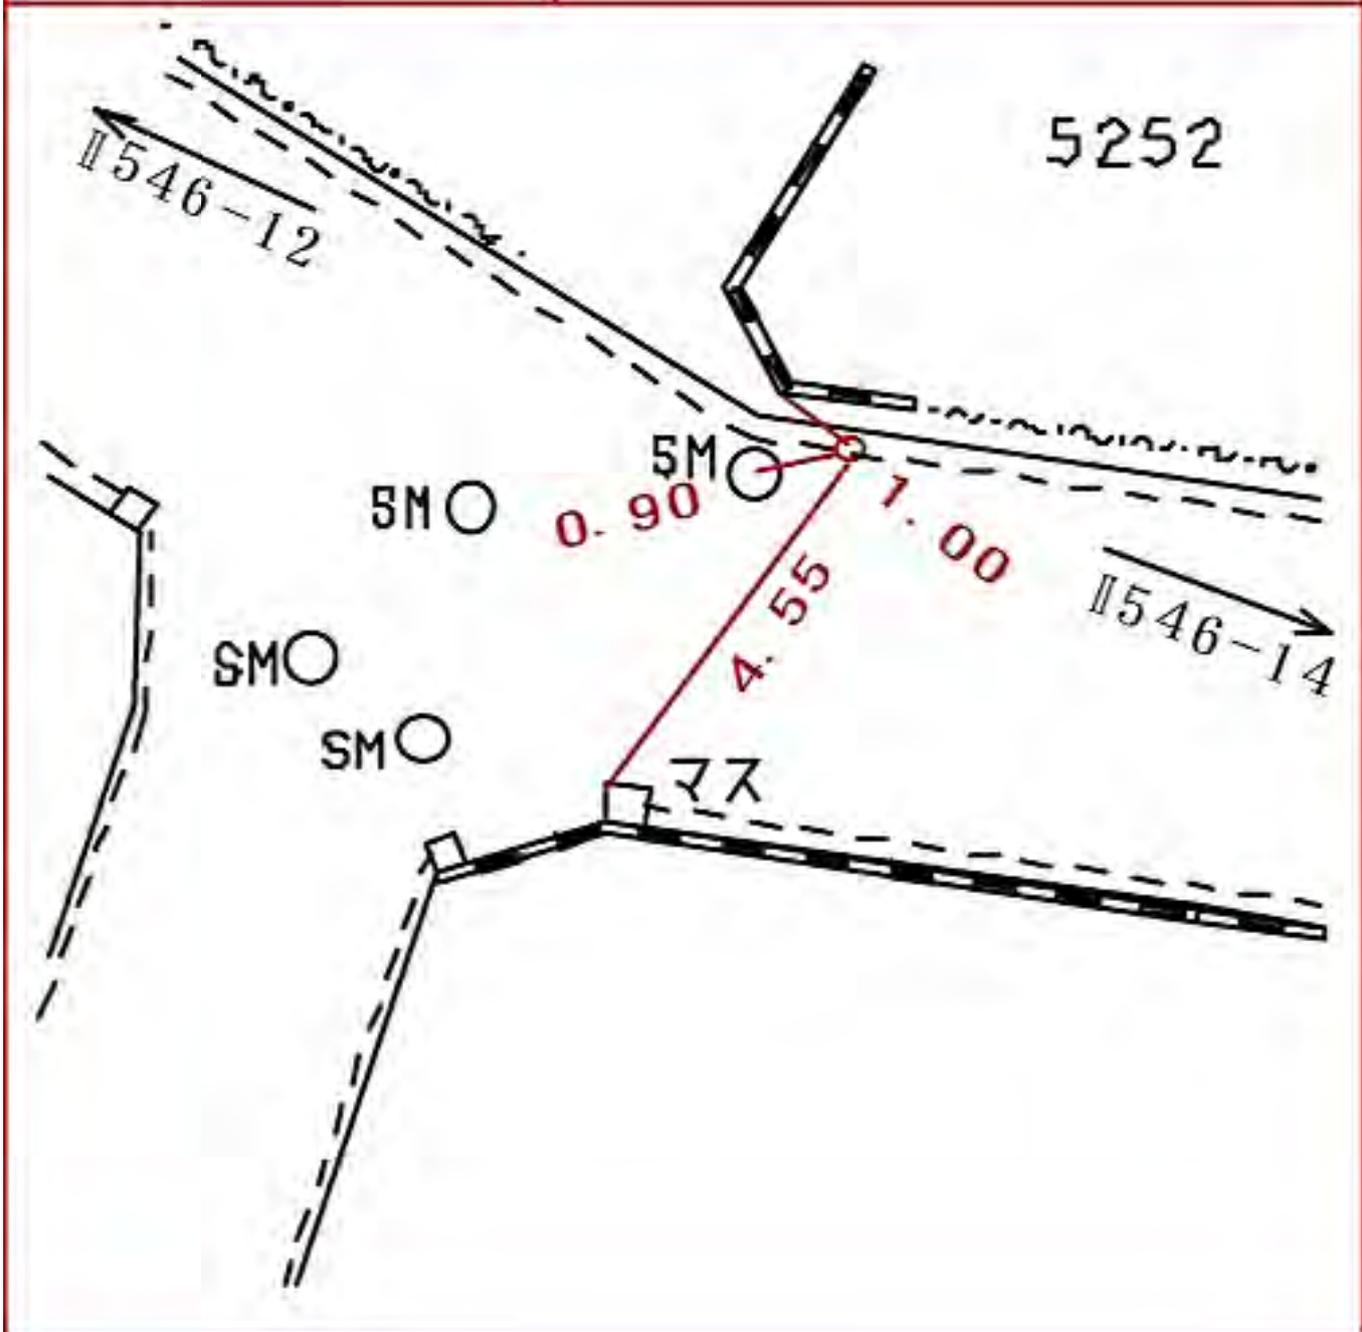

線番号	点番号	標識ノ種類	所在地
-----	-----	-------	-----

II 546	14	<div style="border: 1px solid black; border-radius: 15px; padding: 5px; display: inline-block;">金属標</div> ・鉄・木杭	泉区和泉町五二八六番地先
--------	----	---	--------------

要 図	キザミ	
-----	-----	--

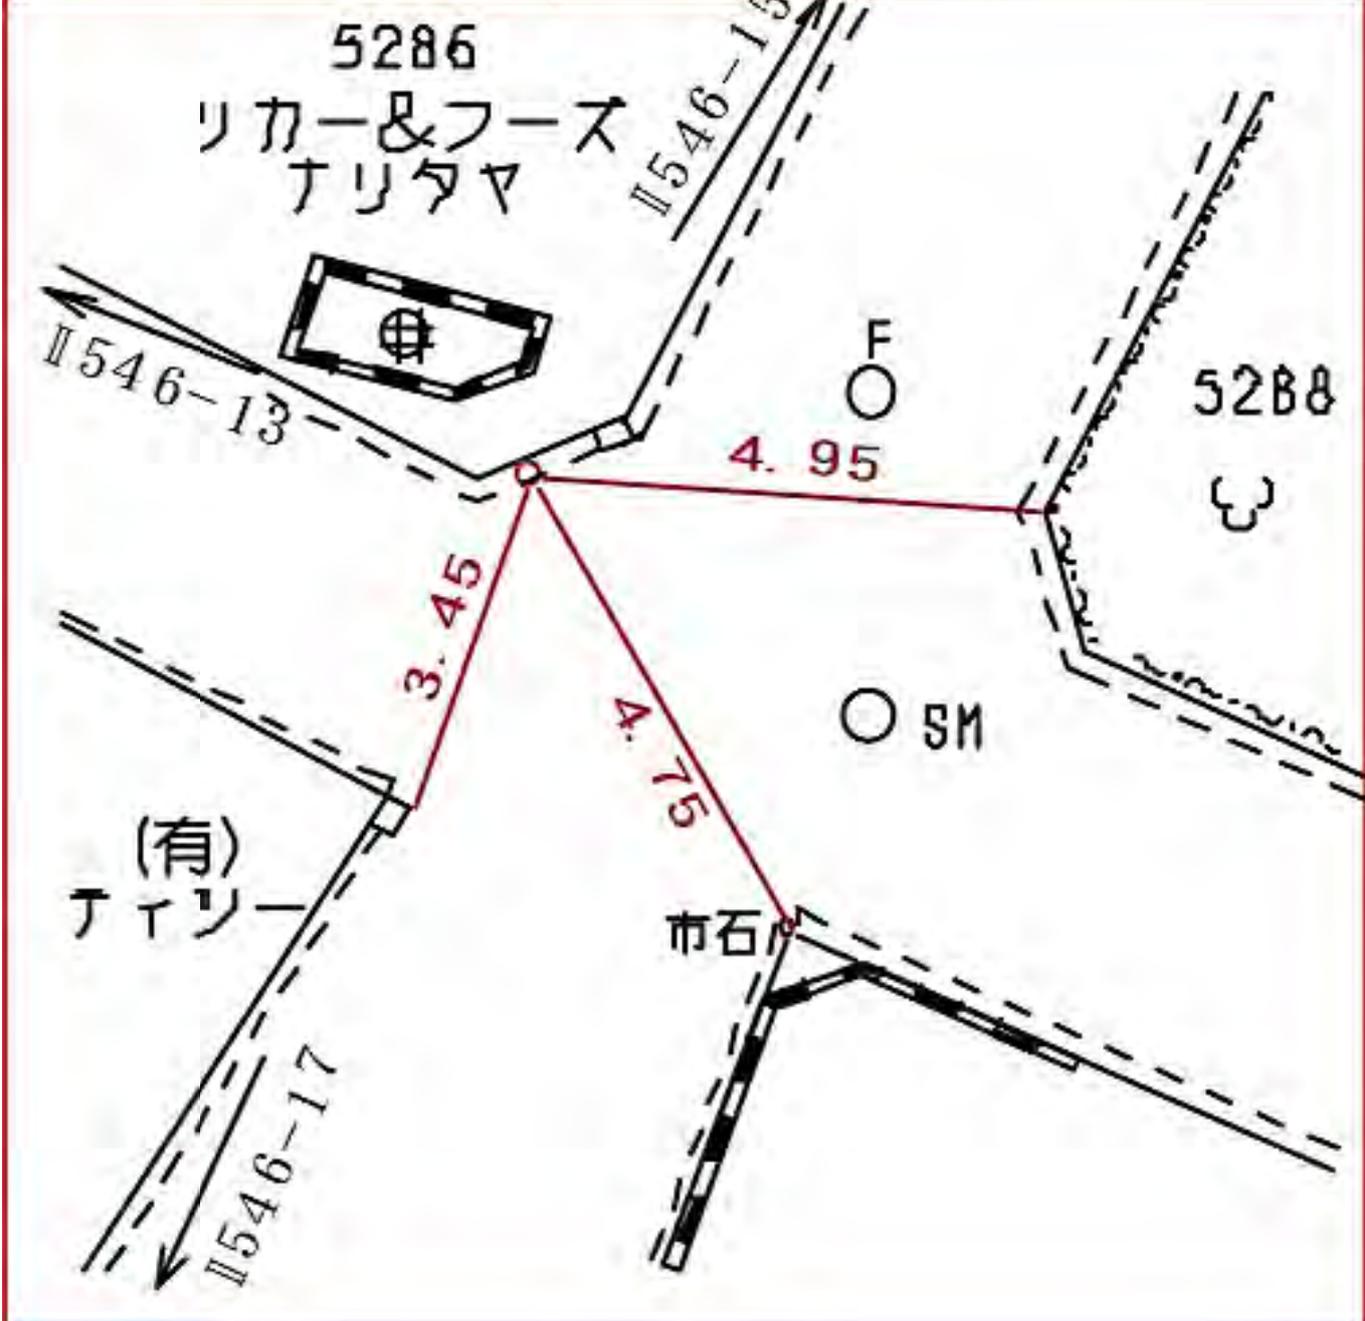


泉区和泉町五二八六番地先


線番号	点番号	標識ノ種類	所在地
-----	-----	-------	-----

II 546	15	<div style="border: 1px solid black; border-radius: 10px; padding: 2px; display: inline-block;">金属標</div> ・鋏・木杭 キザニ・標石	泉区和泉町五二七五番地先
--------	----	---	--------------

要 図		
-----	--	--

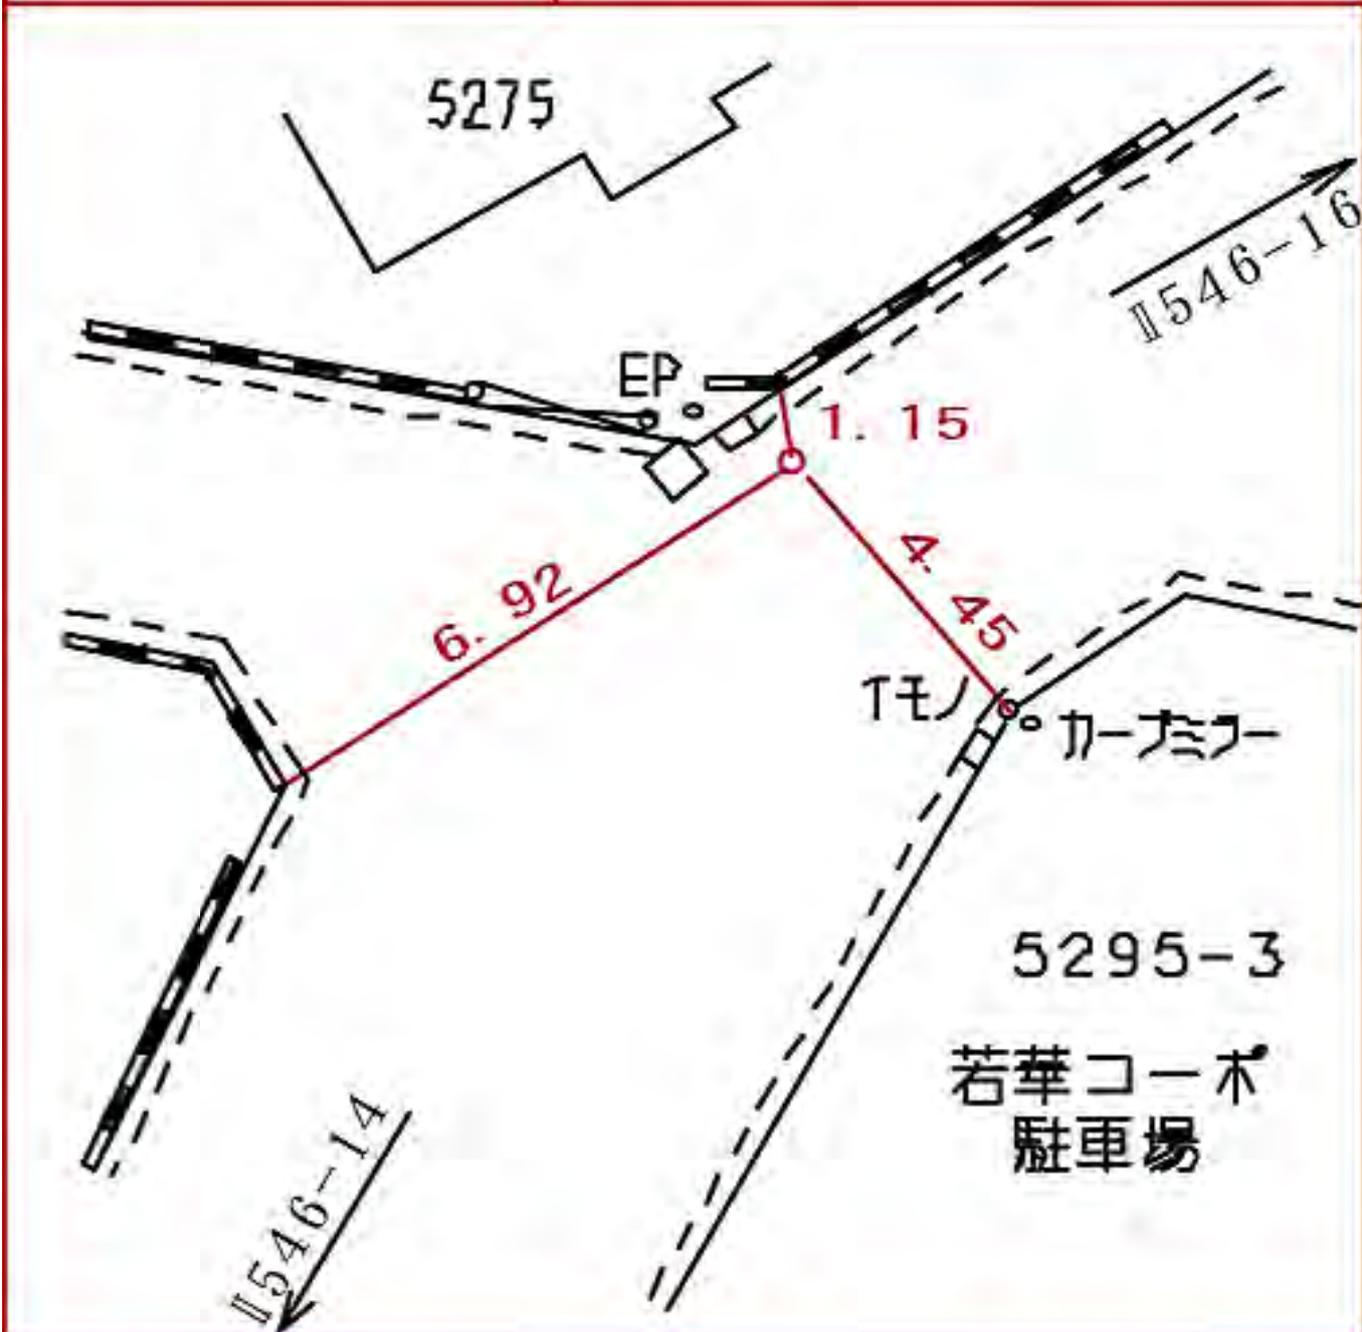

線番号	点番号	標識ノ種類	所在地
II 546	16	<div style="border: 1px solid black; border-radius: 15px; padding: 5px; display: inline-block;">金属標</div> ・鉄・木杭	泉区和泉町五三一五番地先
要 図		キヅミ	

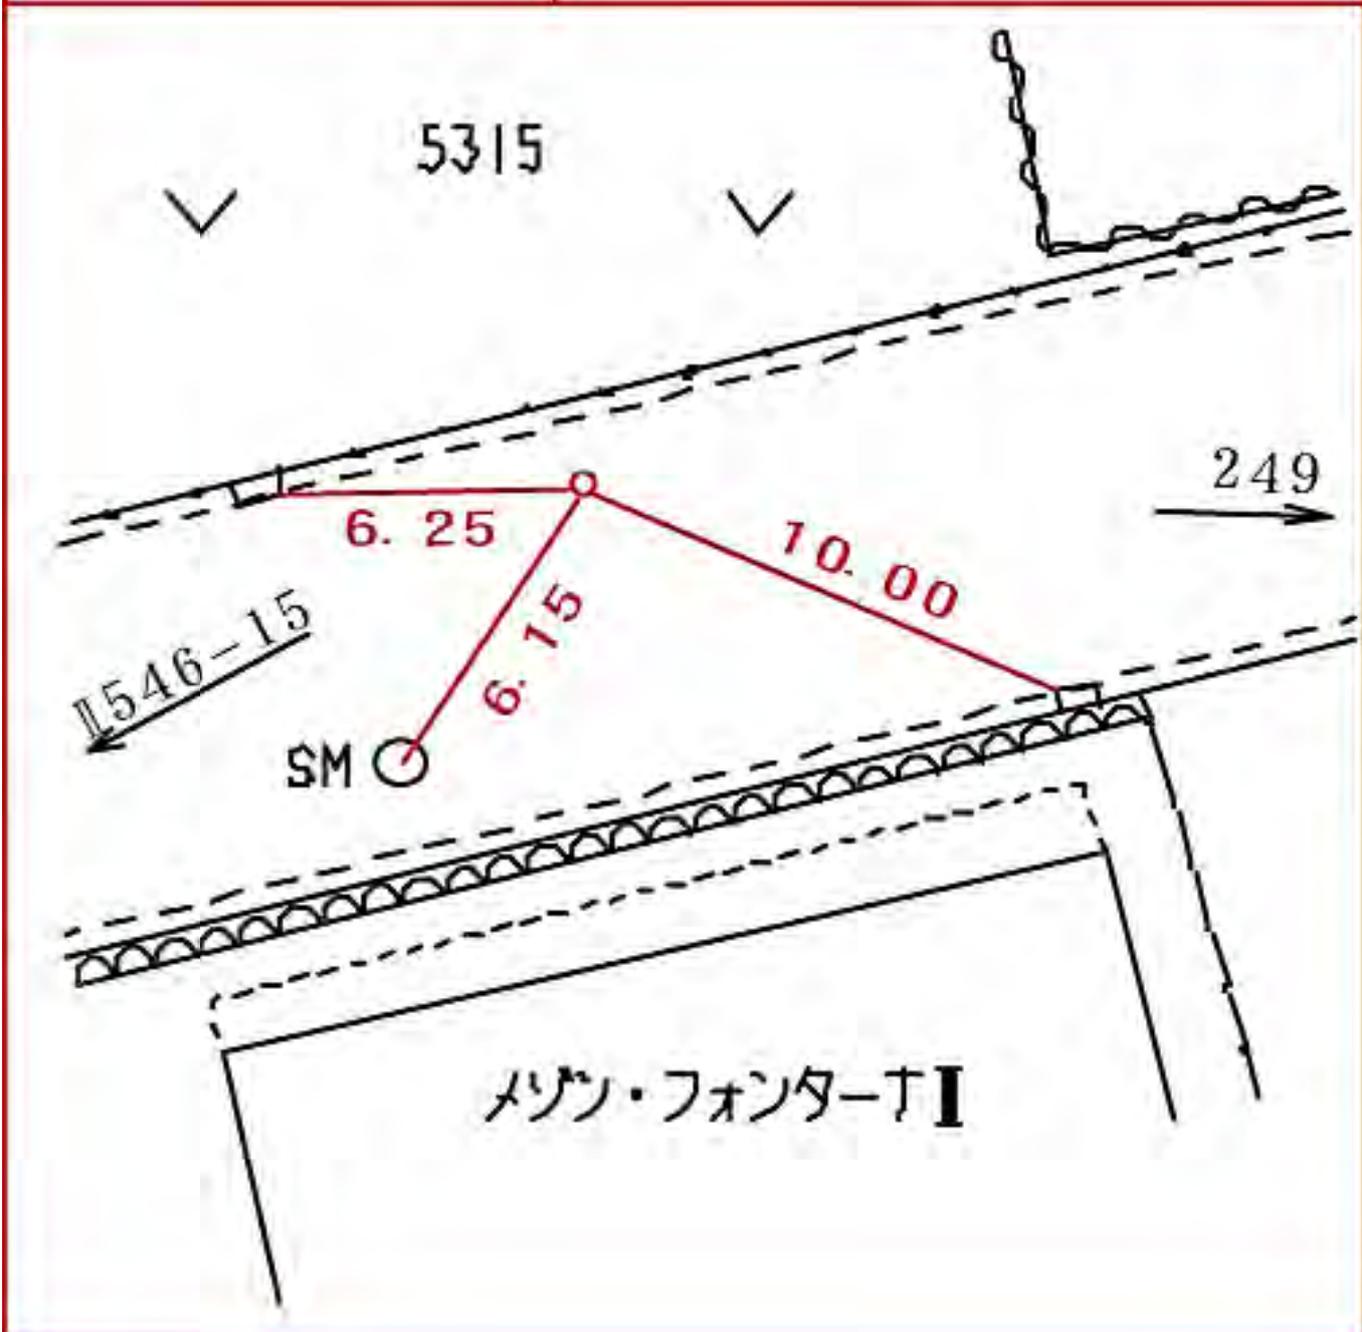

泉区和泉町五三一五番地先

線番号

点番号

標識ノ種類

所在地

II 546


17

金属標 鋏・木杭

泉区和泉町四五二一番地先

要 図


キナニ

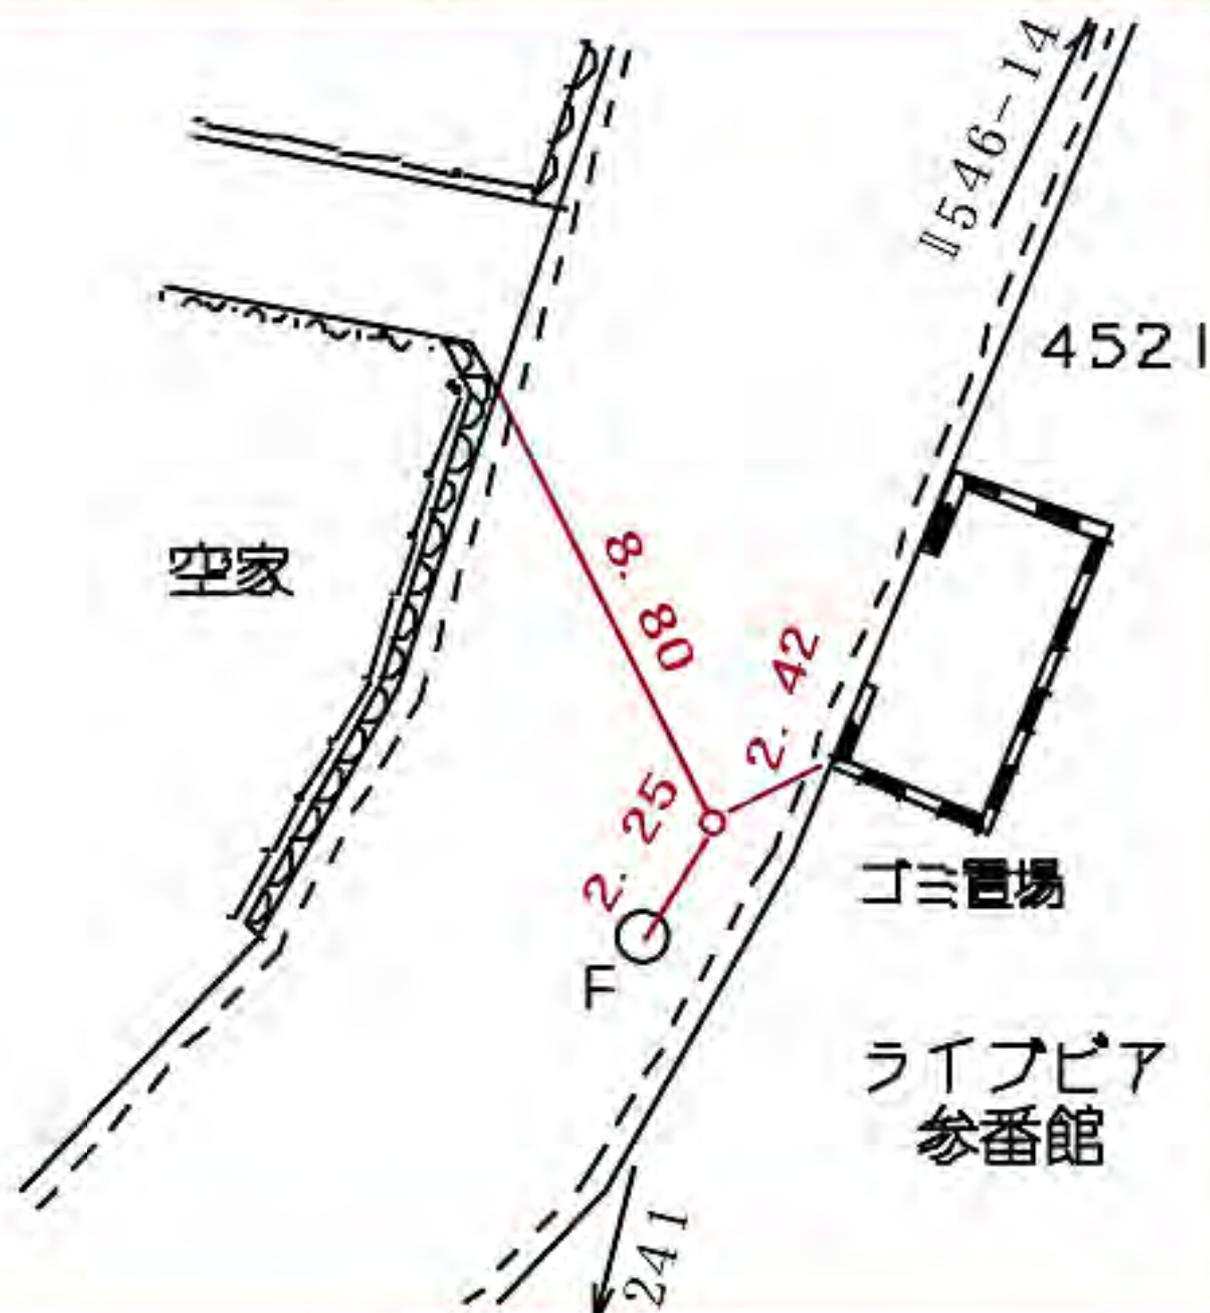

線番号	点番号	標識ノ種類	所在地
-----	-----	-------	-----

II 547	1	<div style="border: 1px solid black; border-radius: 15px; padding: 5px; display: inline-block;">金属標</div> ・鉄・木杭 丰ナニ・標石	栄区犬山町一七五九番一四四地先
--------	---	---	-----------------


要 図	
-----	--

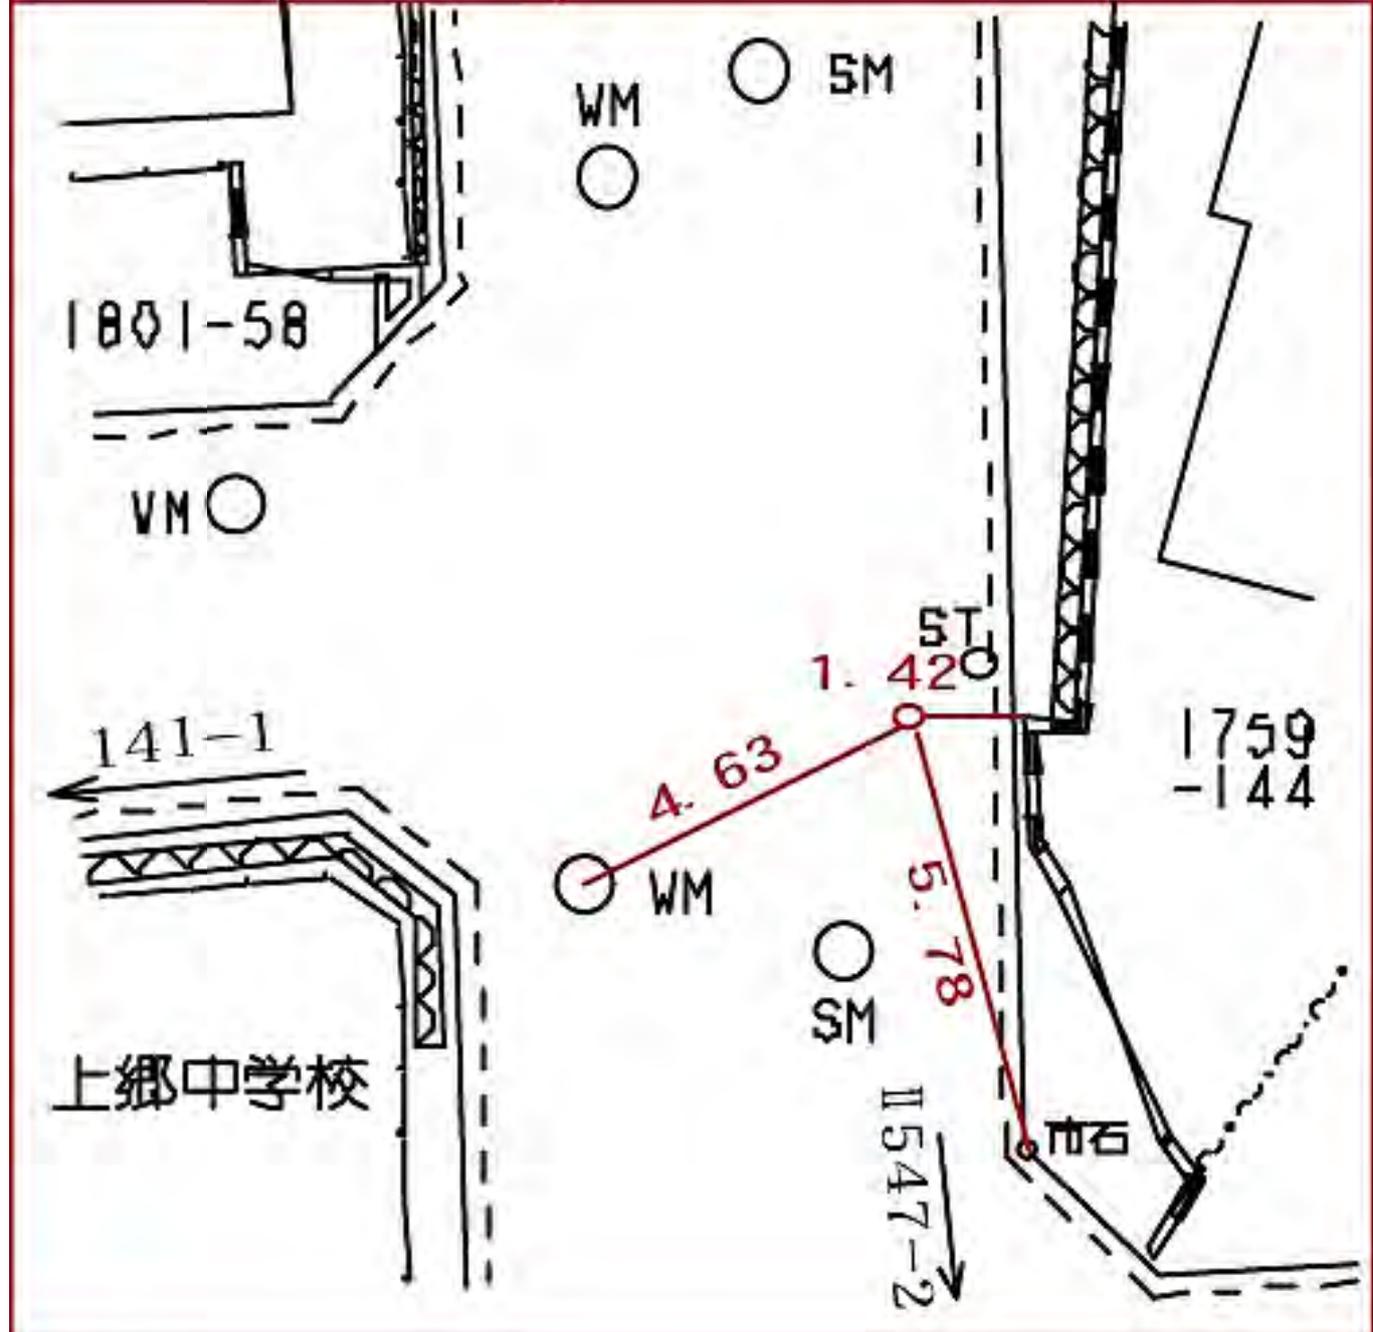

線番号	点番号	標識ノ種類	所在地
-----	-----	-------	-----

II 547	2	<div style="border: 1px solid black; border-radius: 15px; padding: 5px; display: inline-block;"> 金属標・鉄・木杭 </div>	栄区犬山町一七三九番三八地先
--------	---	--	----------------

要 図	キザミ
---	-----

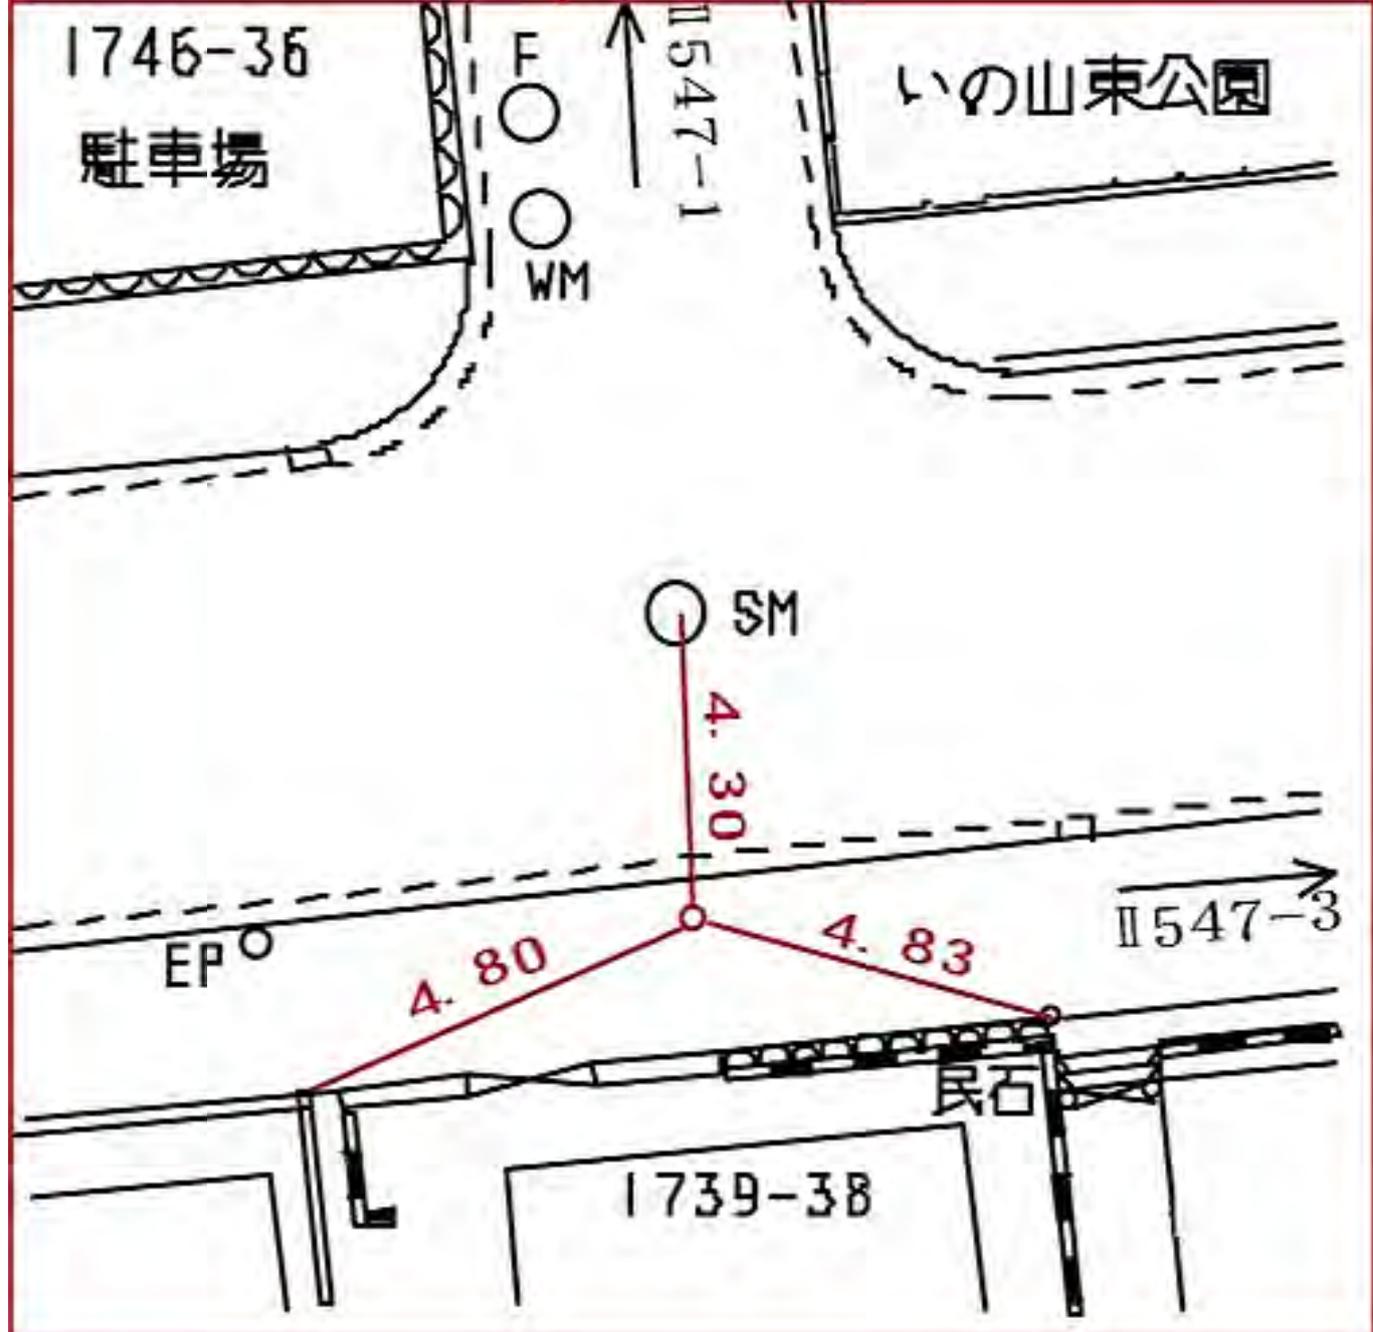


線番号	点番号	標識の種類	所在地
-----	-----	-------	-----

II 547	4	<div style="border: 1px solid black; border-radius: 15px; padding: 5px; display: inline-block;"> 金属標 </div> ・鉄・木杭	栄区犬山町一七三六番二八二地先
--------	---	--	-----------------

要 図

サニ

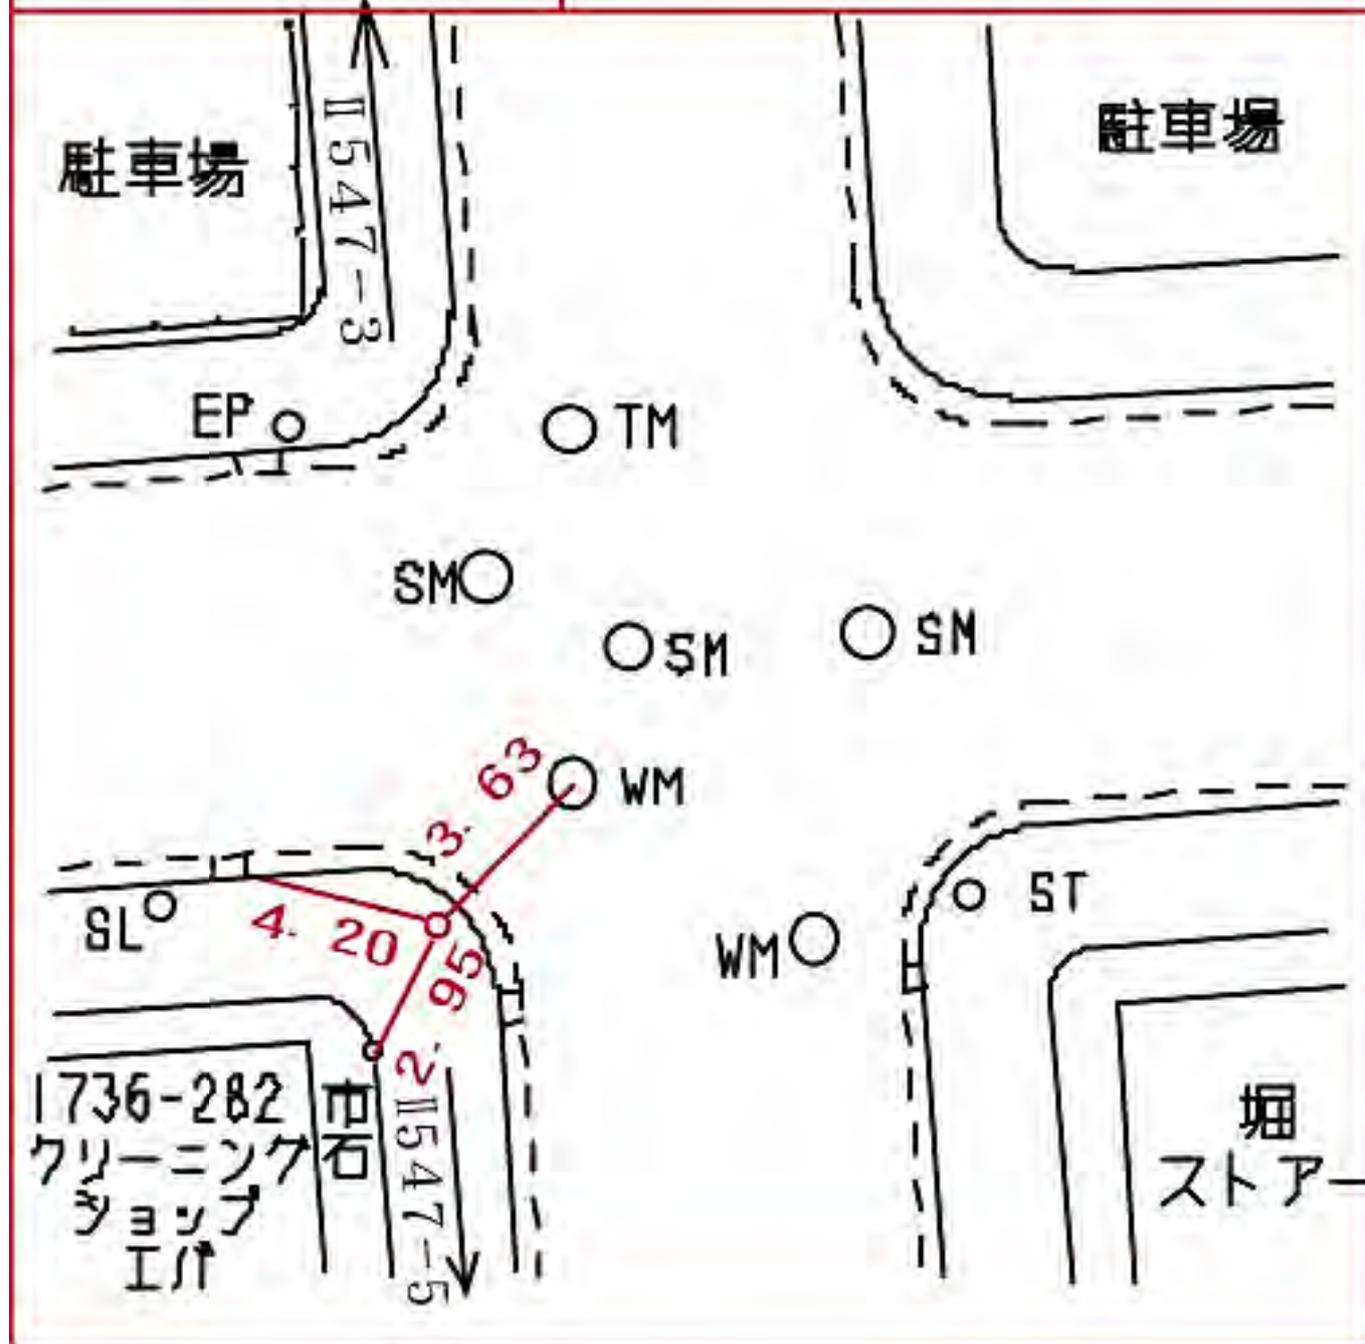

栄区犬山町一七三六番二八二地先

所在地

栄区犬山町一四〇番一七五地先

標識ノ種類

金属標・鉄・木杭

三ツサ


線番号

II 547

点番号

5

要

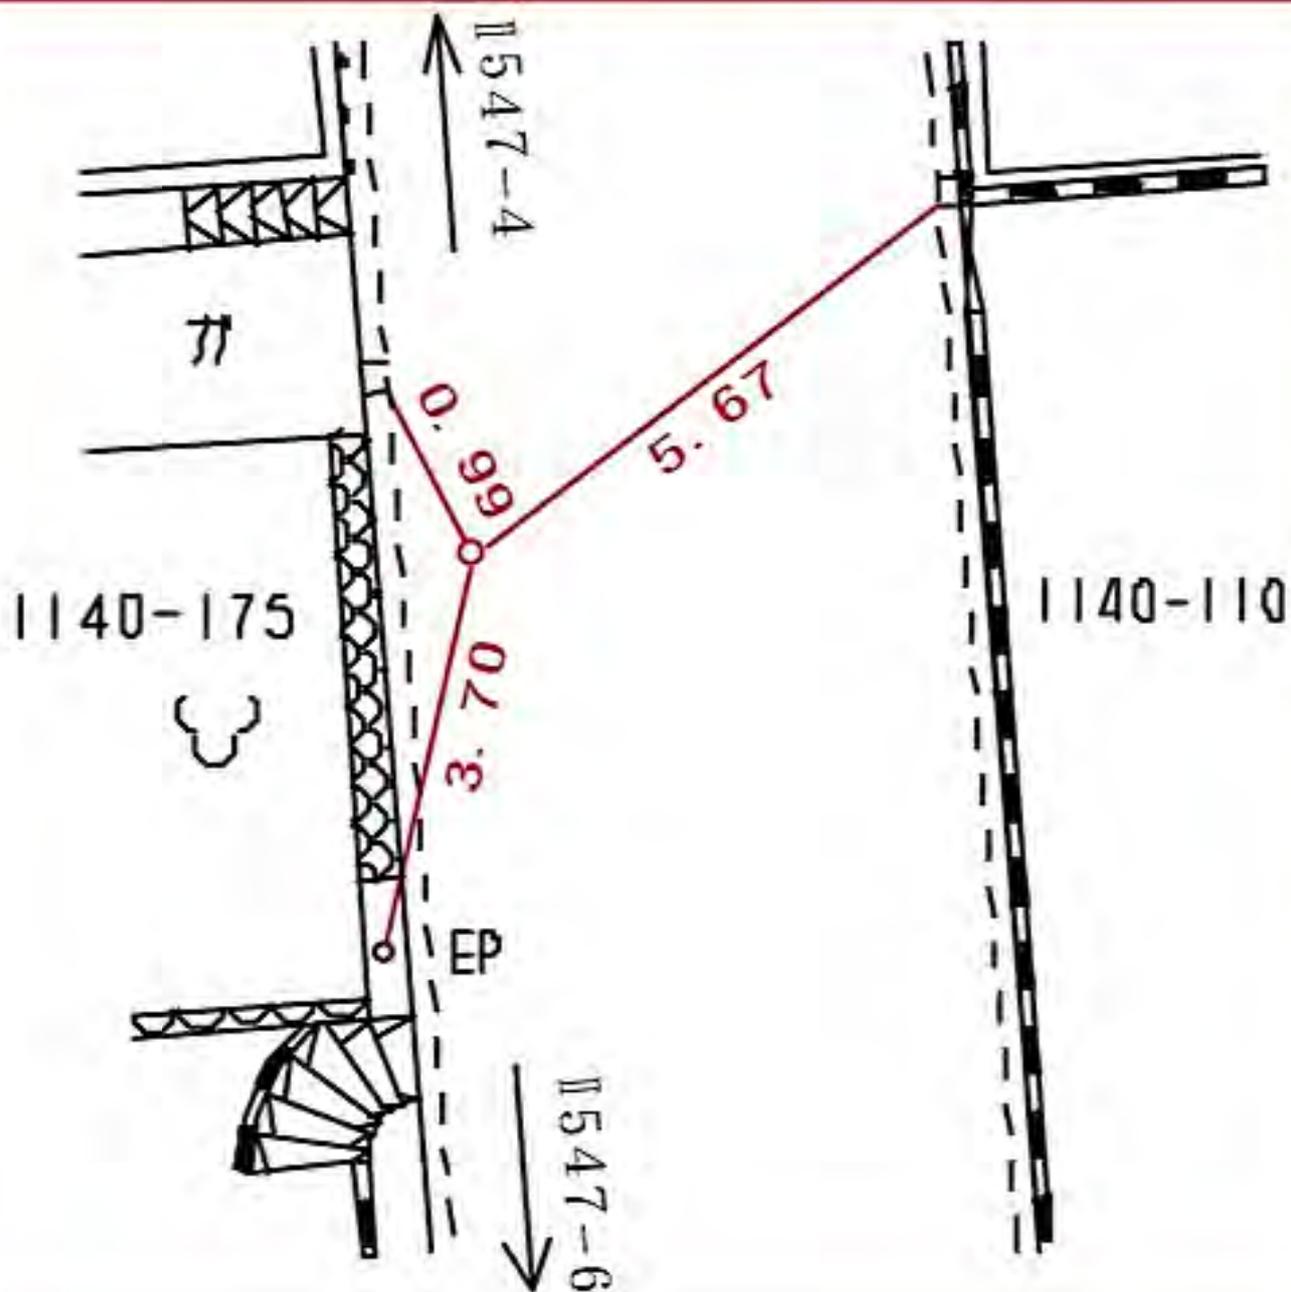

線番号

点番号

標識ノ種類

所在地

II 547

6

金属標・鉄・木杭

栄区野七里一丁目二番二七地先

要 図

キヅミ・標石





線番号	点番号	標識ノ種類	所在地
-----	-----	-------	-----

II 547	7	<div style="border: 1px solid black; border-radius: 15px; padding: 5px; display: inline-block;">金属標</div> ・鉄・木杭
--------	---	---

要 図	キザニ
-----	-----

栄区桂台南二丁目一七〇八番一地先

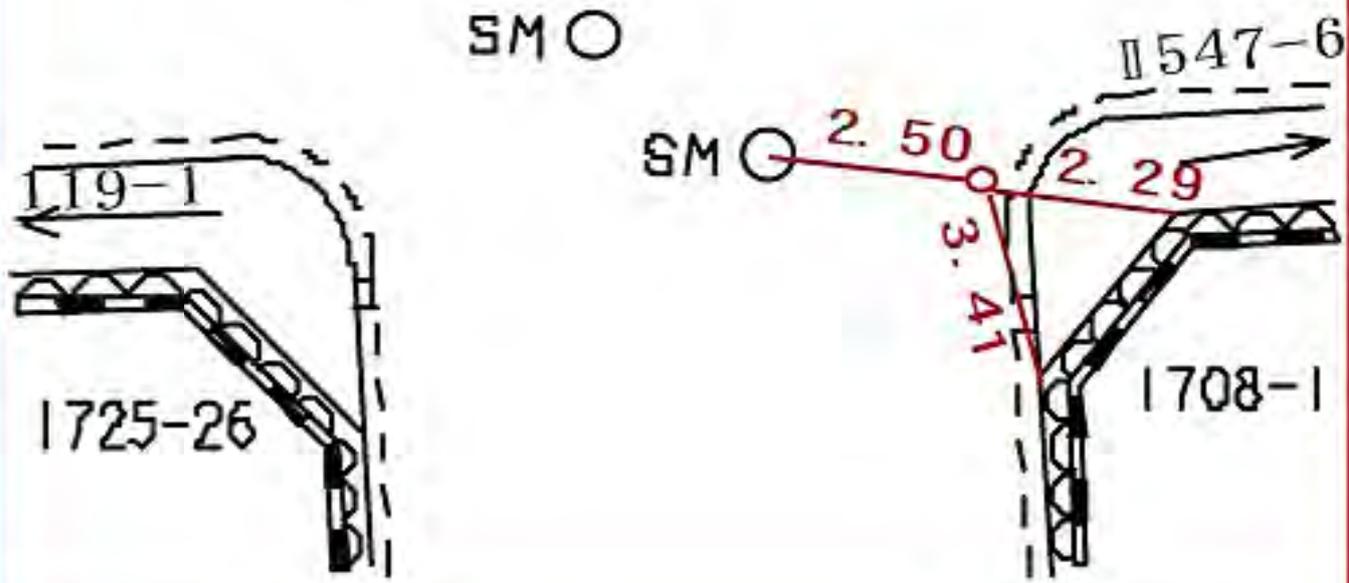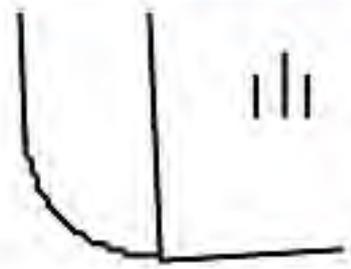

所在地

栄区野七里一丁目一六一五番五地先

標識ノ種類

金属標・鉄・木杭

キザニ

点番号


9

図

線番号

II 547



要

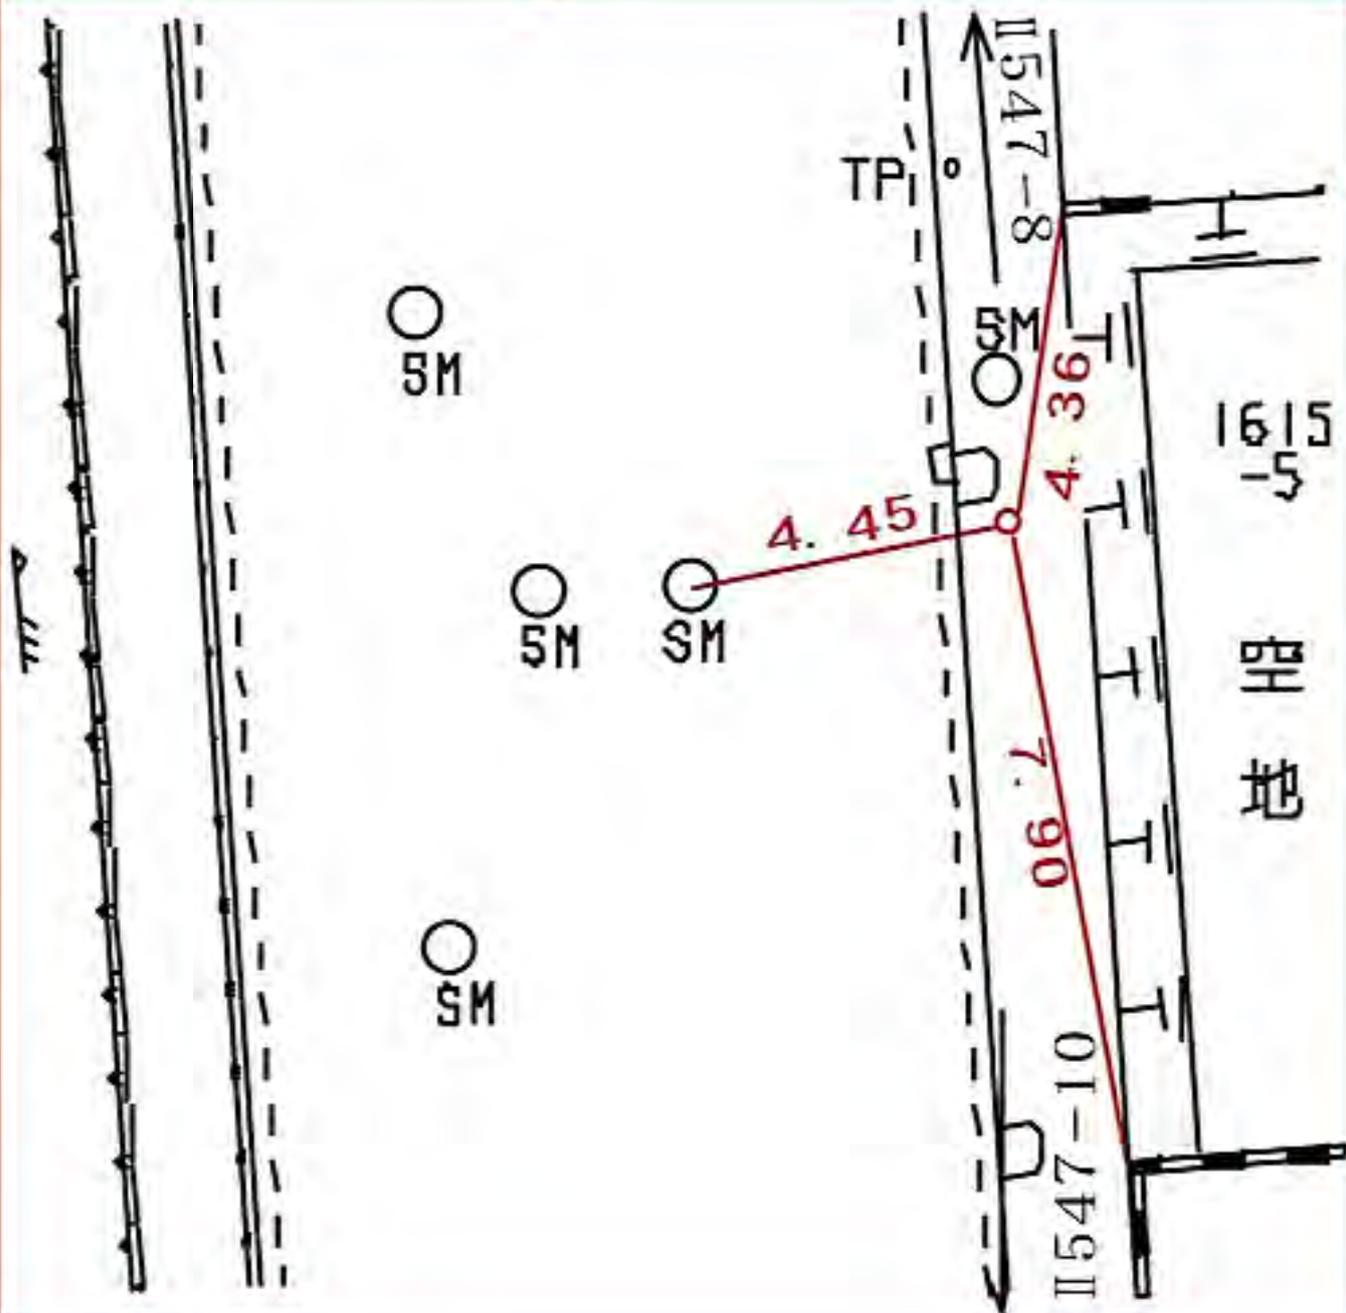

線番号	点番号	標識ノ種類	所在地
-----	-----	-------	-----

II 547	10	<div style="border: 1px solid black; border-radius: 15px; padding: 5px; display: inline-block;"> 金属標 </div> ・ 鉄 ・ 木杭	栄区野七里一丁目一六二五番三九地先
--------	----	--	-------------------

要		キザミ	
---	---	-----	--

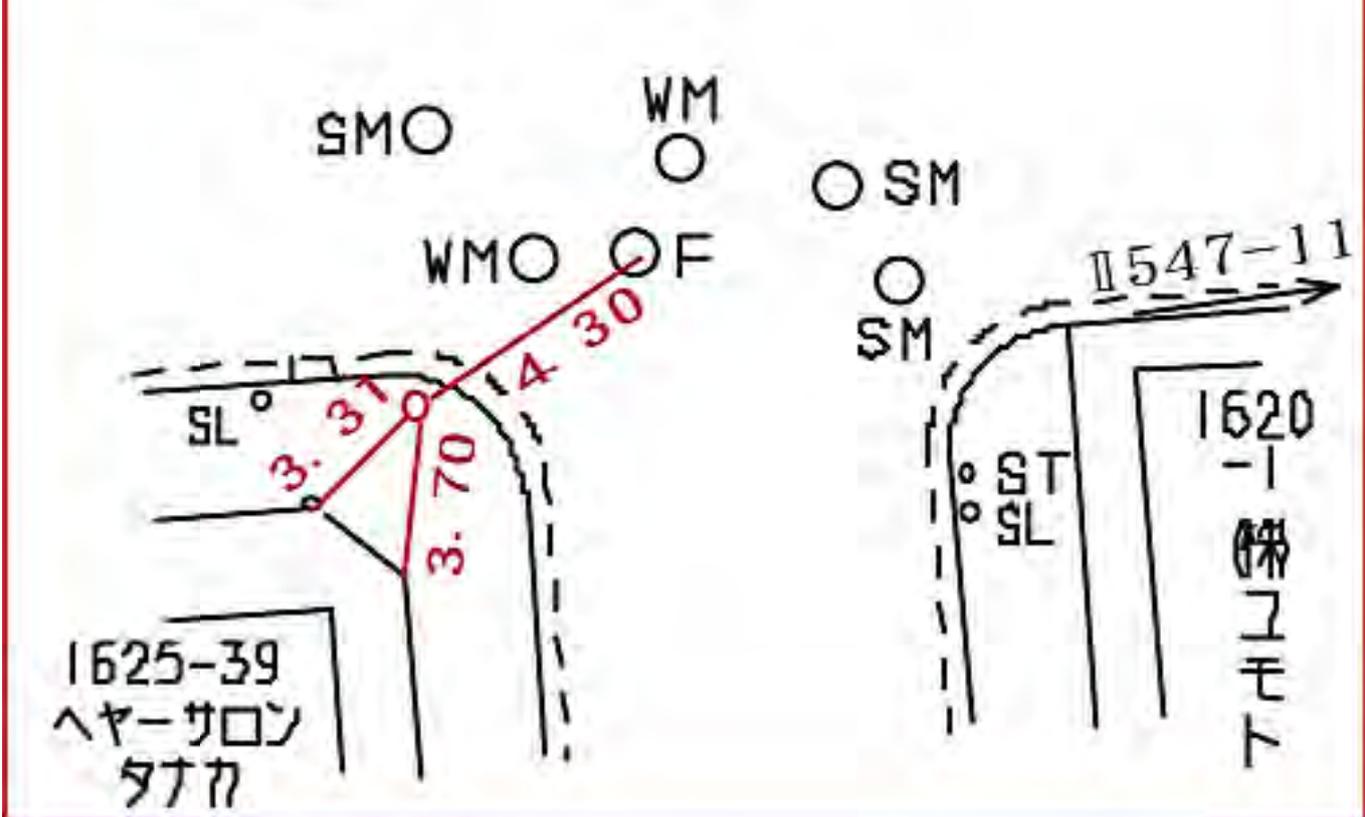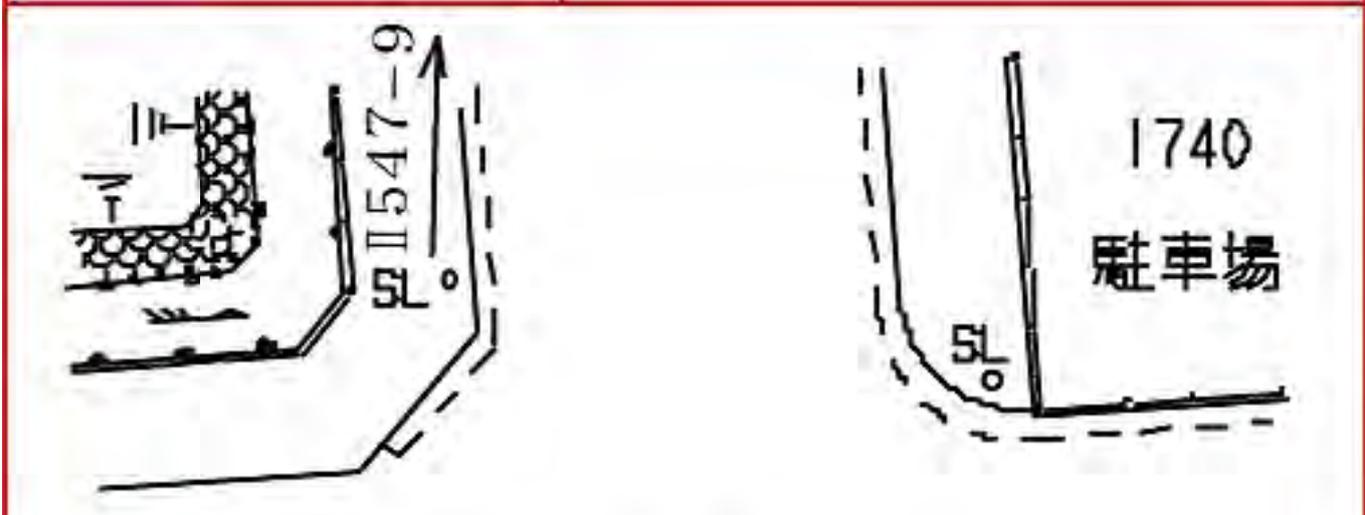


線番号	点番号	標識ノ種類	所在地
-----	-----	-------	-----

II 547 11


金属標・鉄・木杭
キザミ・標石

栄区野七里一丁目一三七二番一、二地先

要 図

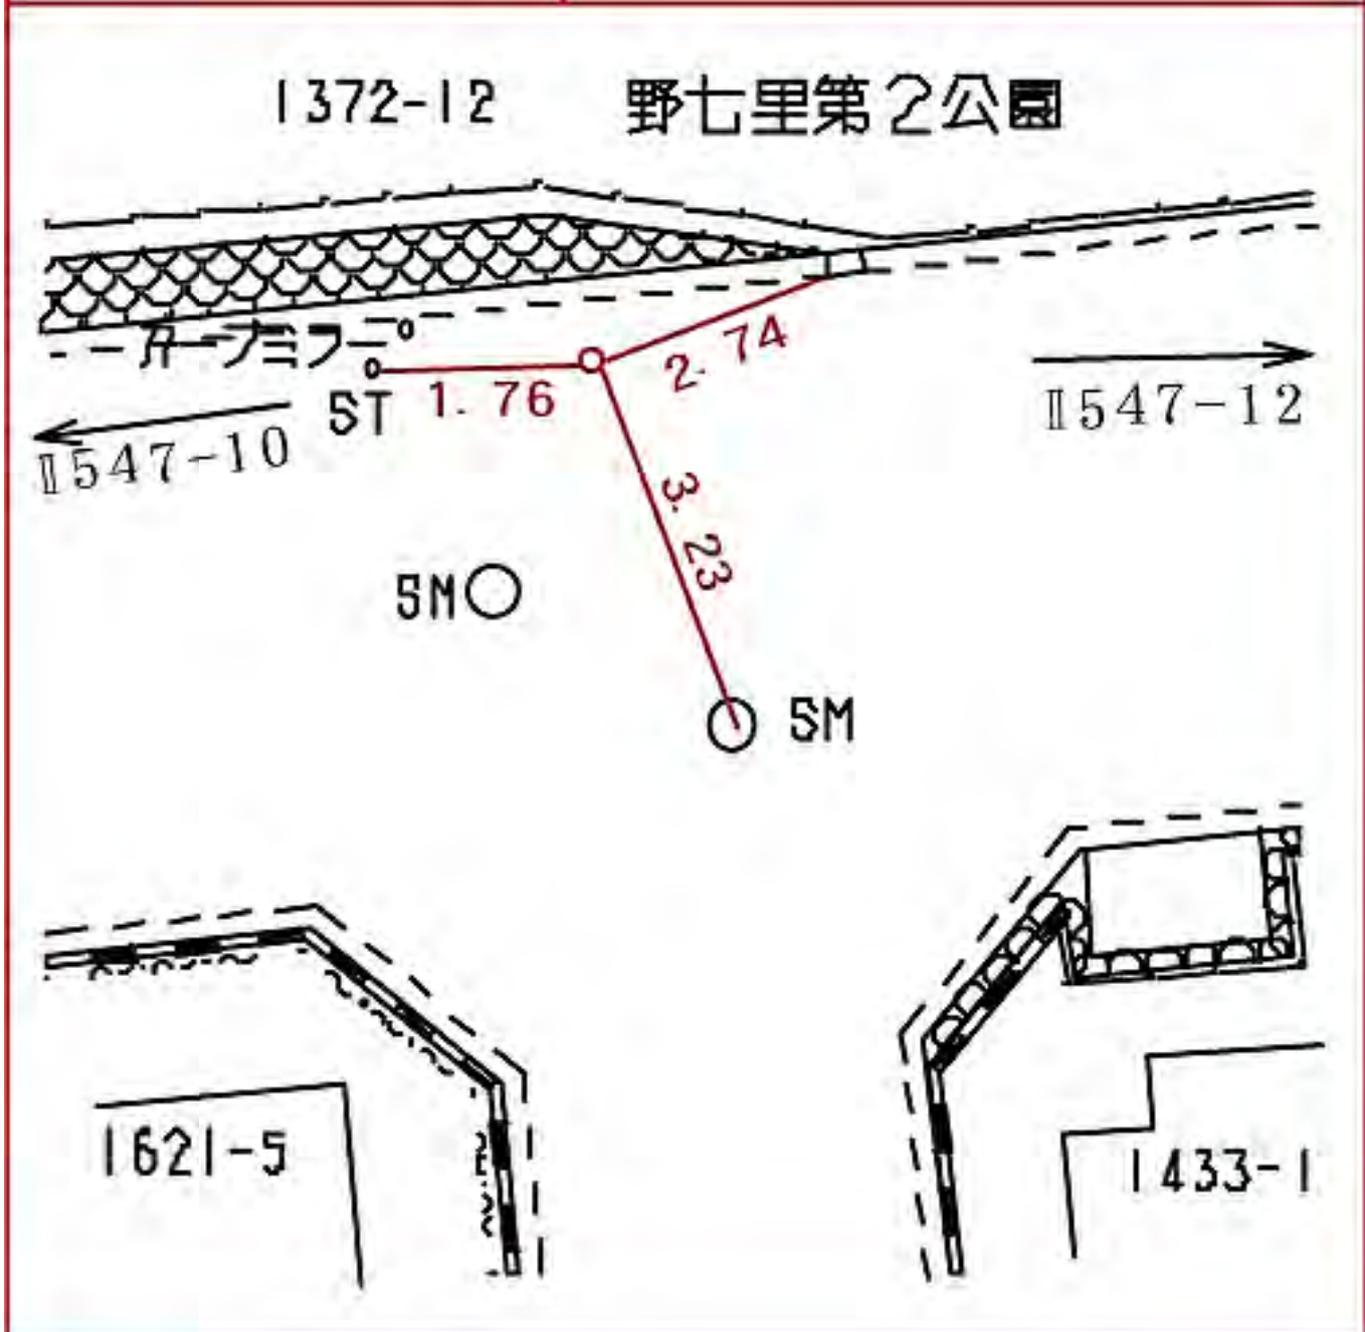

線番号	点番号	標識ノ種類	所在地
II 547	12	<div style="border: 1px solid black; border-radius: 15px; padding: 5px; display: inline-block;"> 金属標 </div> ・鉄・木杭	栄区野七里一丁目一四三五番地先
要 図		キザニ	

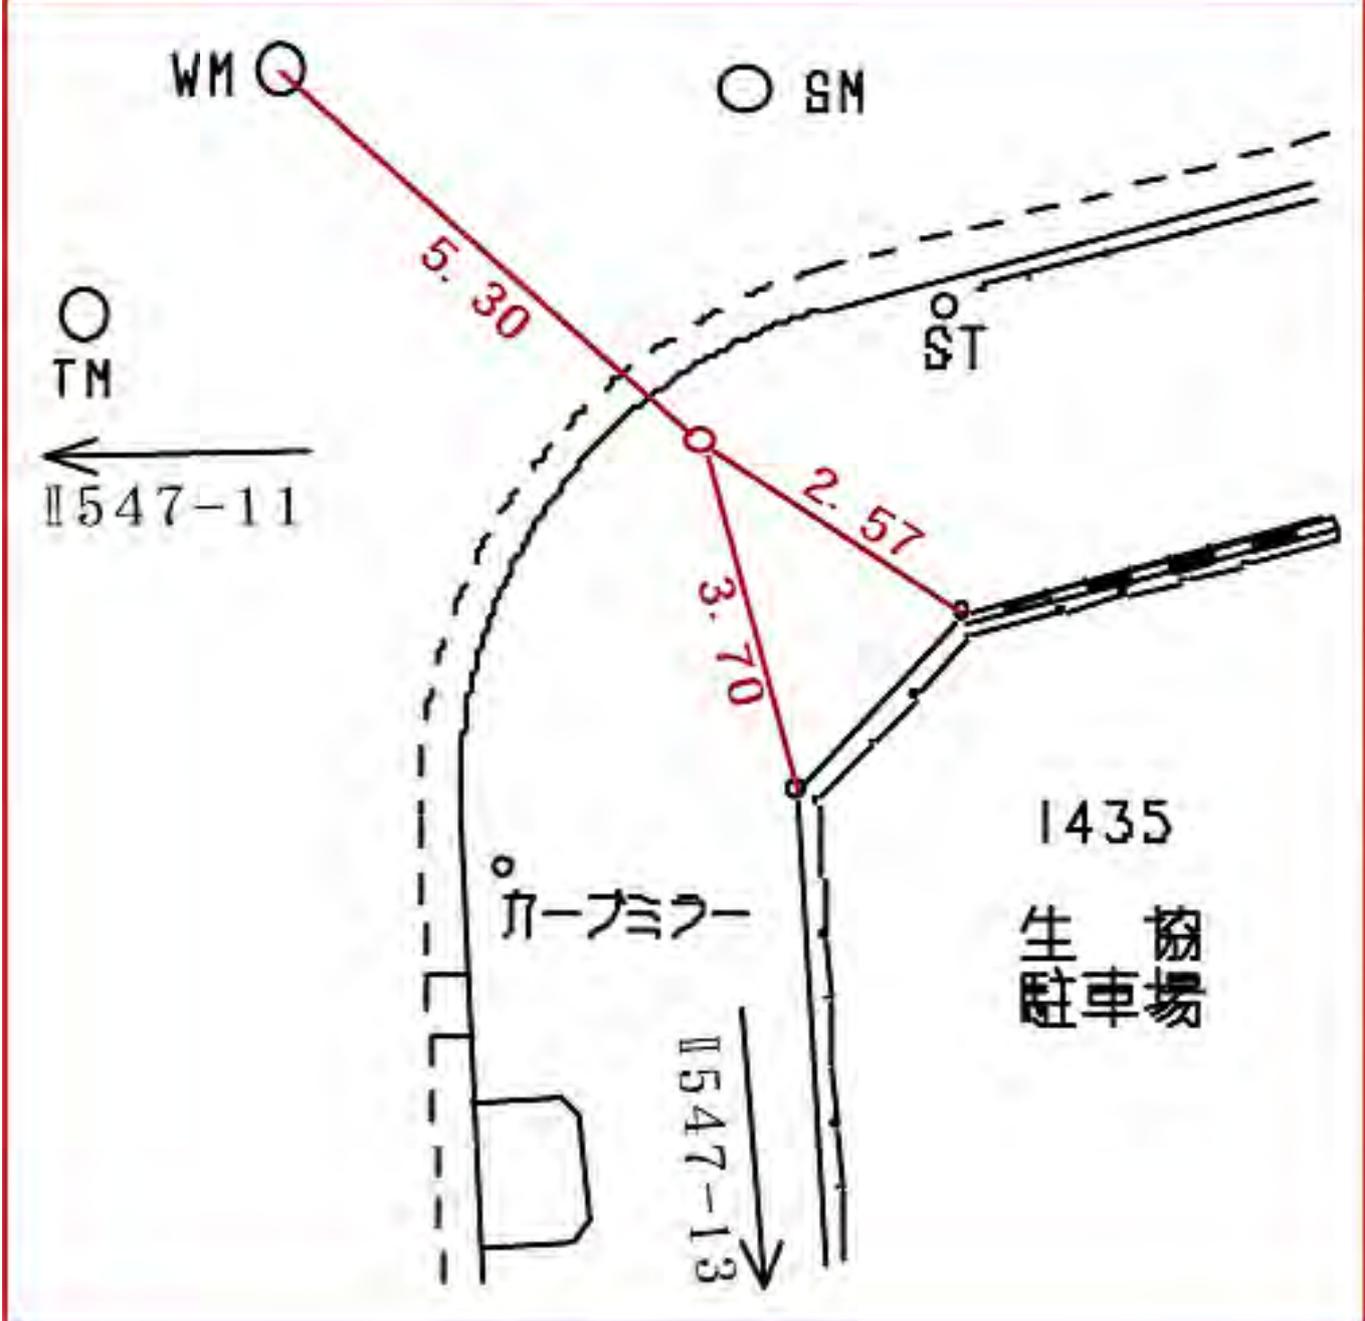

所在地

栄区野七里一丁目一四八五番四四地先

標識ノ種類

金属標・鉄・木杭

キザニ

点番号

13


線番号

II 547

要

図


SM ○

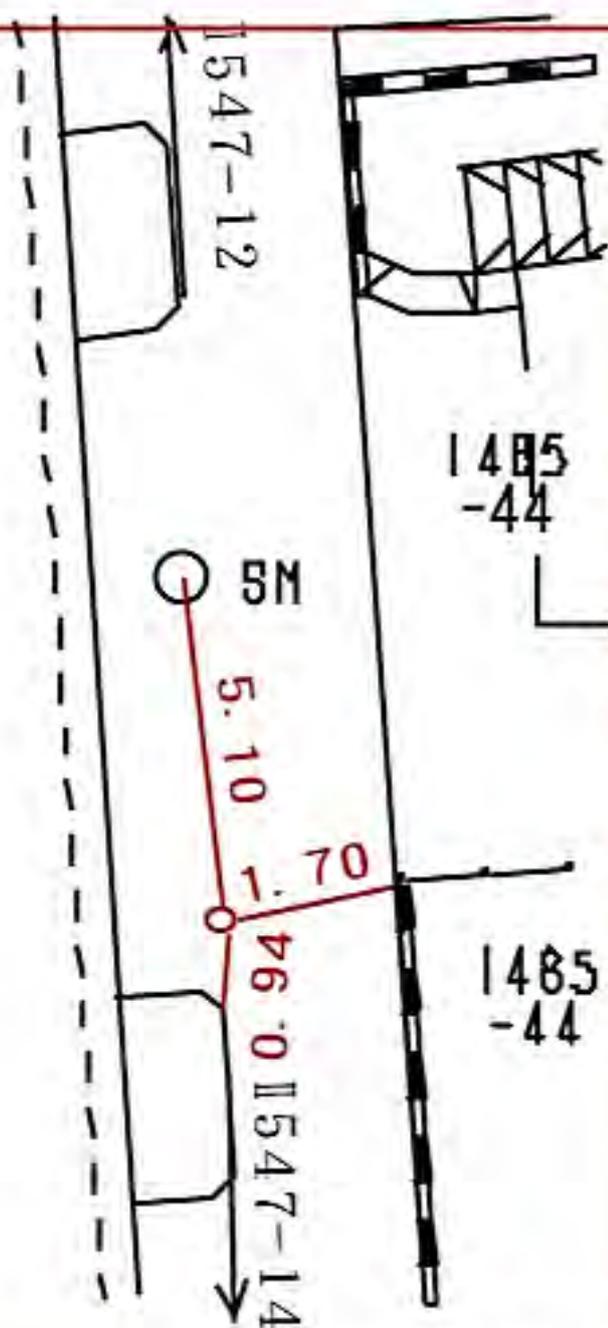

線番号	点番号	標識ノ種類	所在地
-----	-----	-------	-----

II 547	14	<div style="border: 1px solid black; border-radius: 15px; padding: 5px; display: inline-block;"> 金属標 </div> ・ 鉄 ・ 木杭
--------	----	--

要 図	キザニ
-----	-----

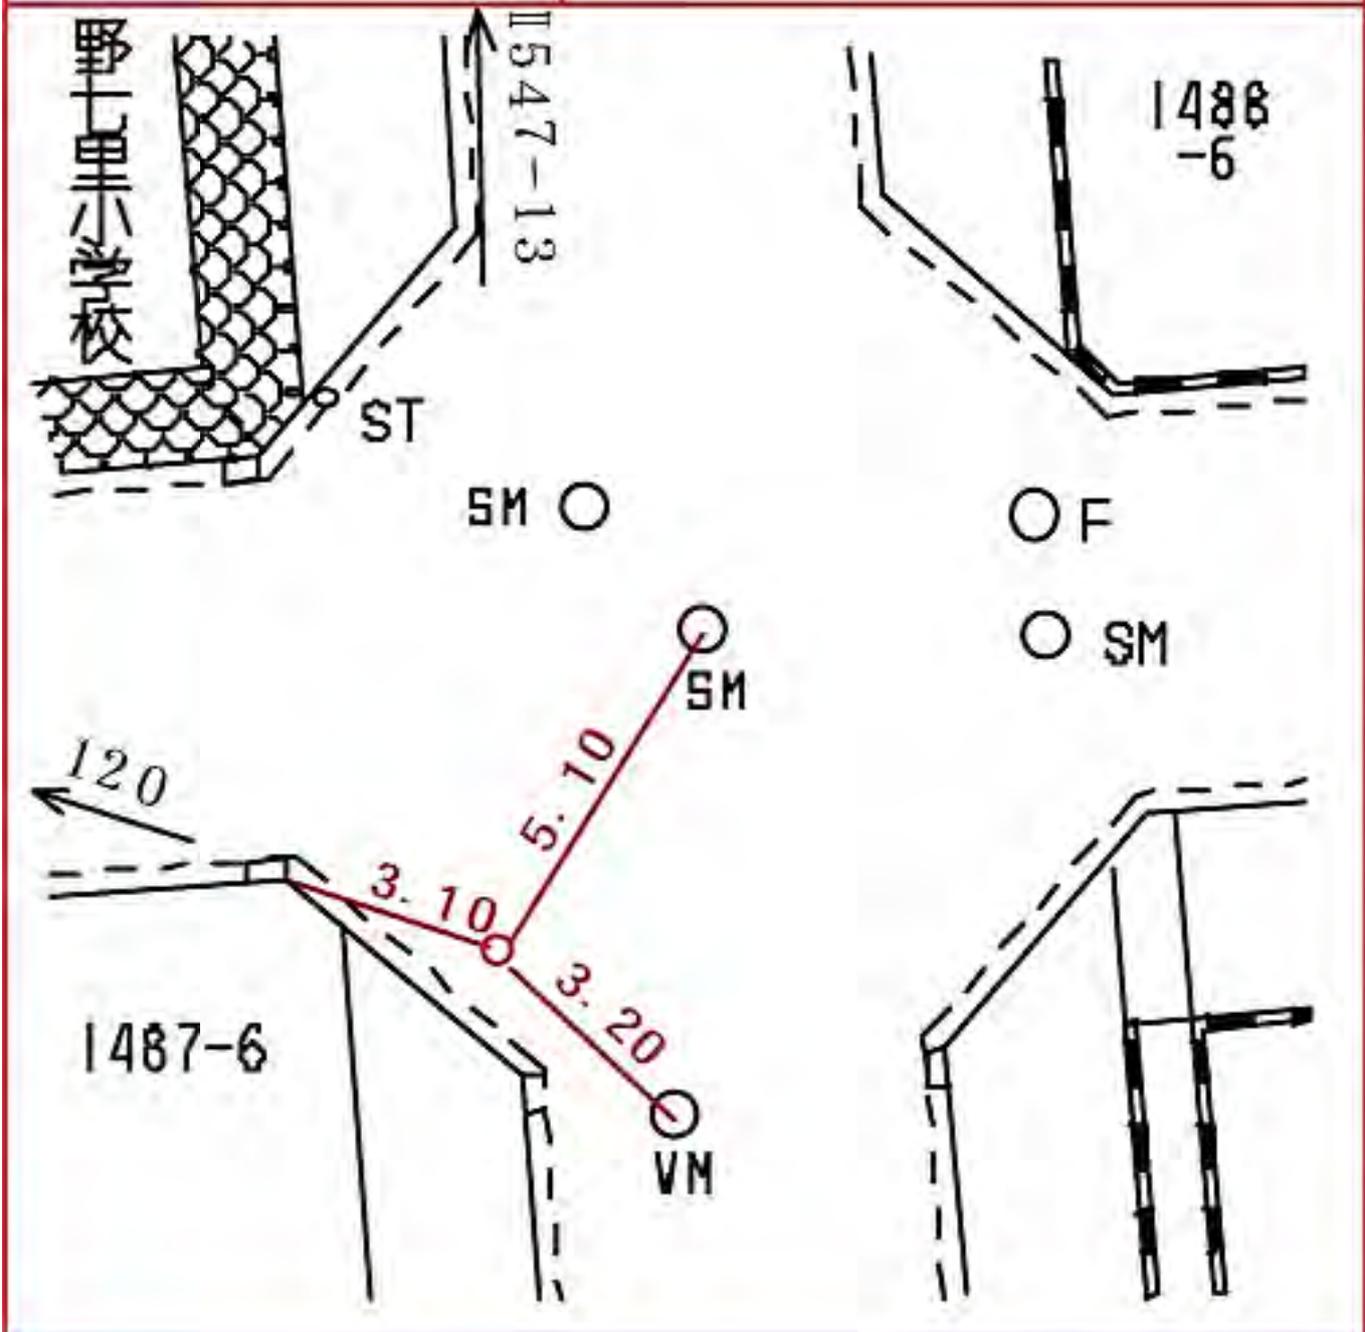

栄区野上里二丁目一四八七番六地先

線番号

点番号

標識ノ種類

所在地

II 547


15

金属標・鋏・木杭

栄区上之町一〇八七番四一地先

要 図

キザニ・標石

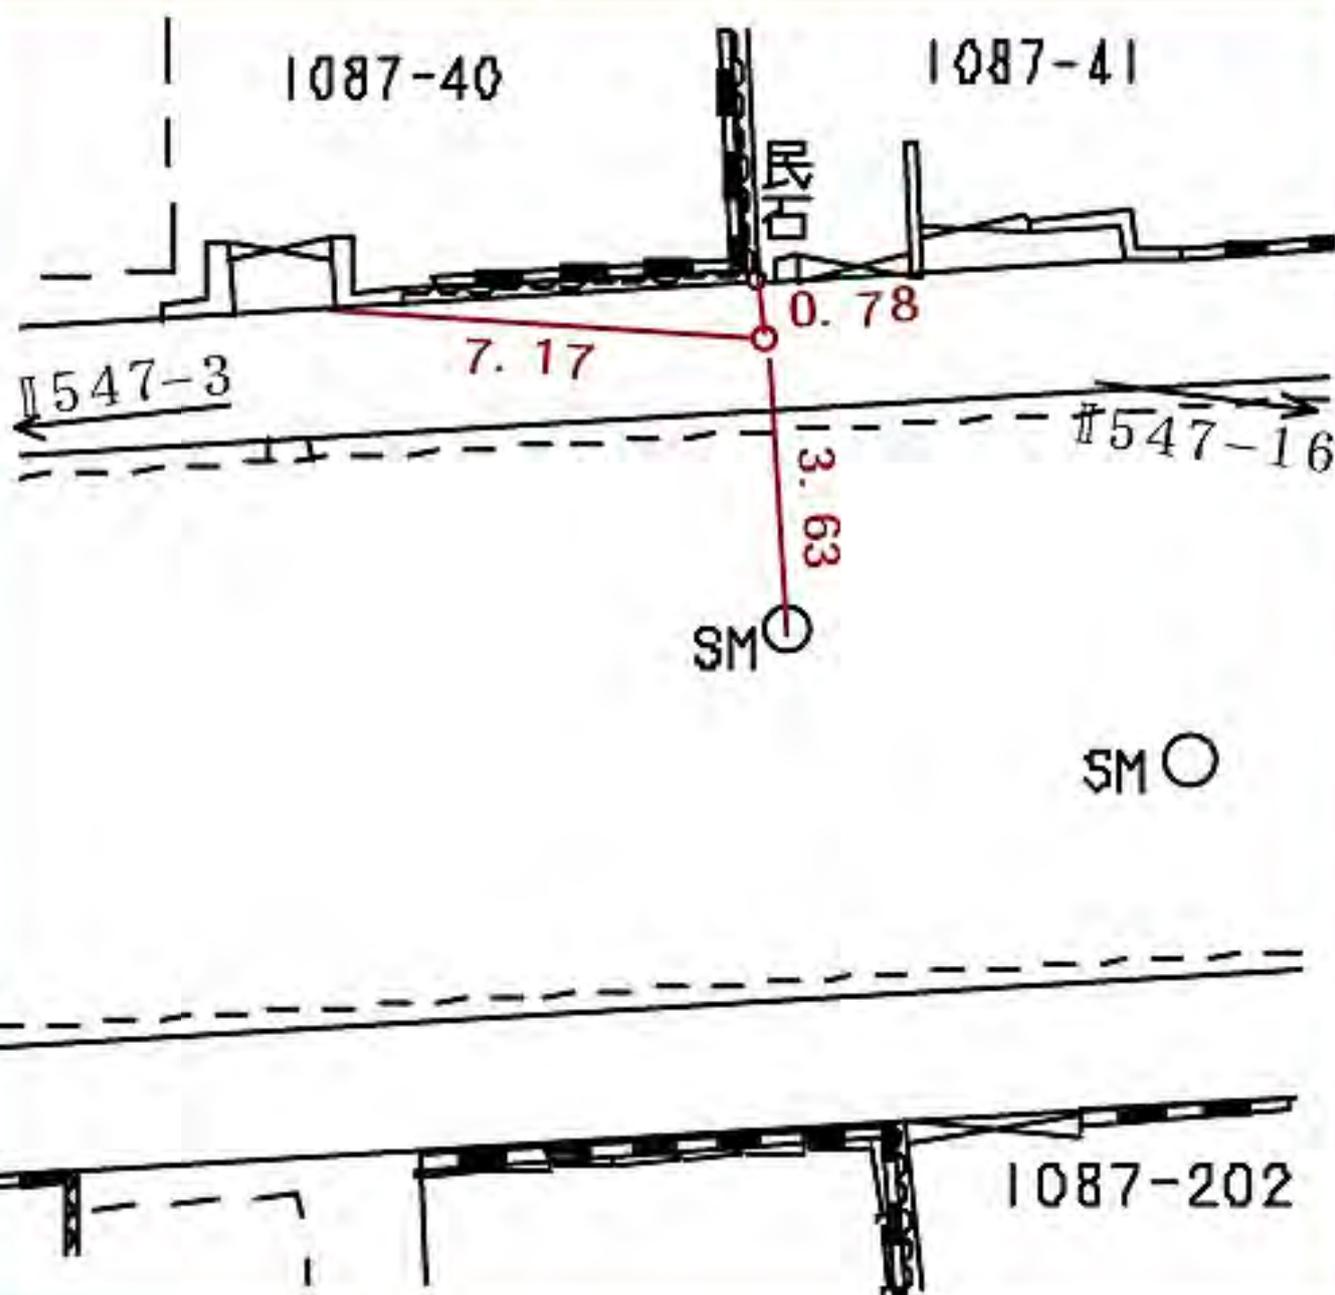

線
番
号

点
番
号

標 識 / 種 類

所 在 地

Ⅱ 547

17


金属標・鉄・木杭

栄区庄戸一丁目一二一六番地先

要

図


キザニ

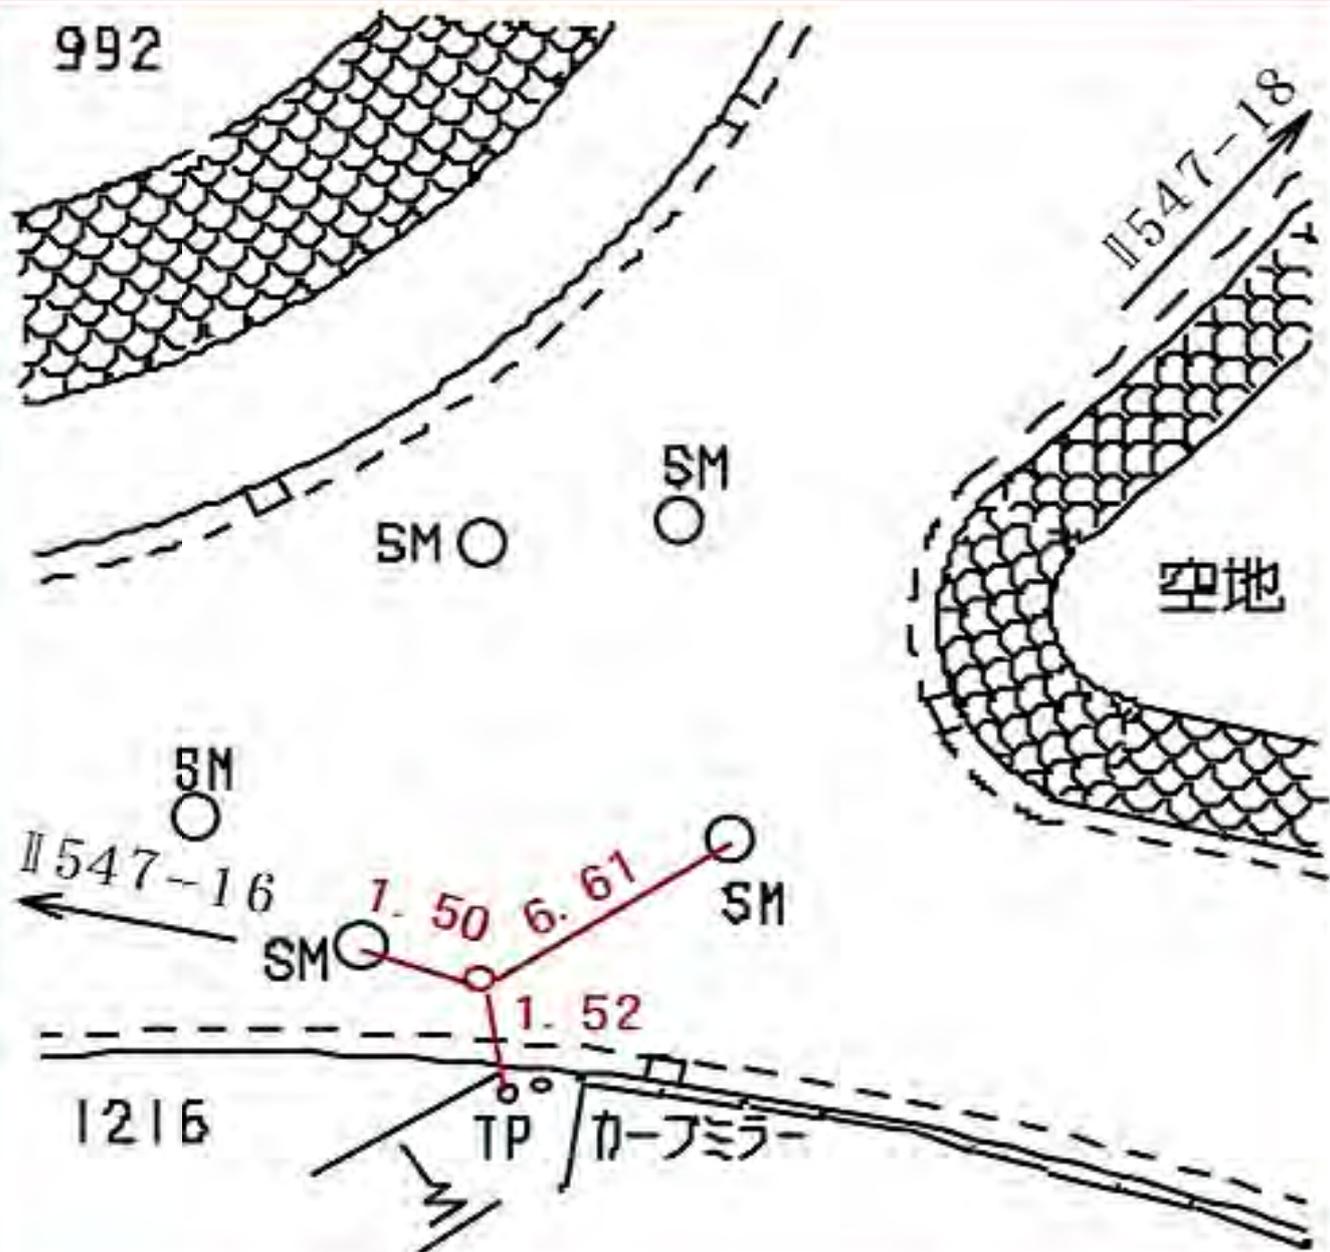

線番号	点番号	標識ノ種類	所在地
-----	-----	-------	-----

II 547	18	<div style="border: 1px solid black; border-radius: 15px; padding: 5px; display: inline-block;">金属標</div> ・鉄・木杭	栄区東上郷町九九二番六一地先
--------	----	---	----------------

要 図	サシ	
-----	----	--

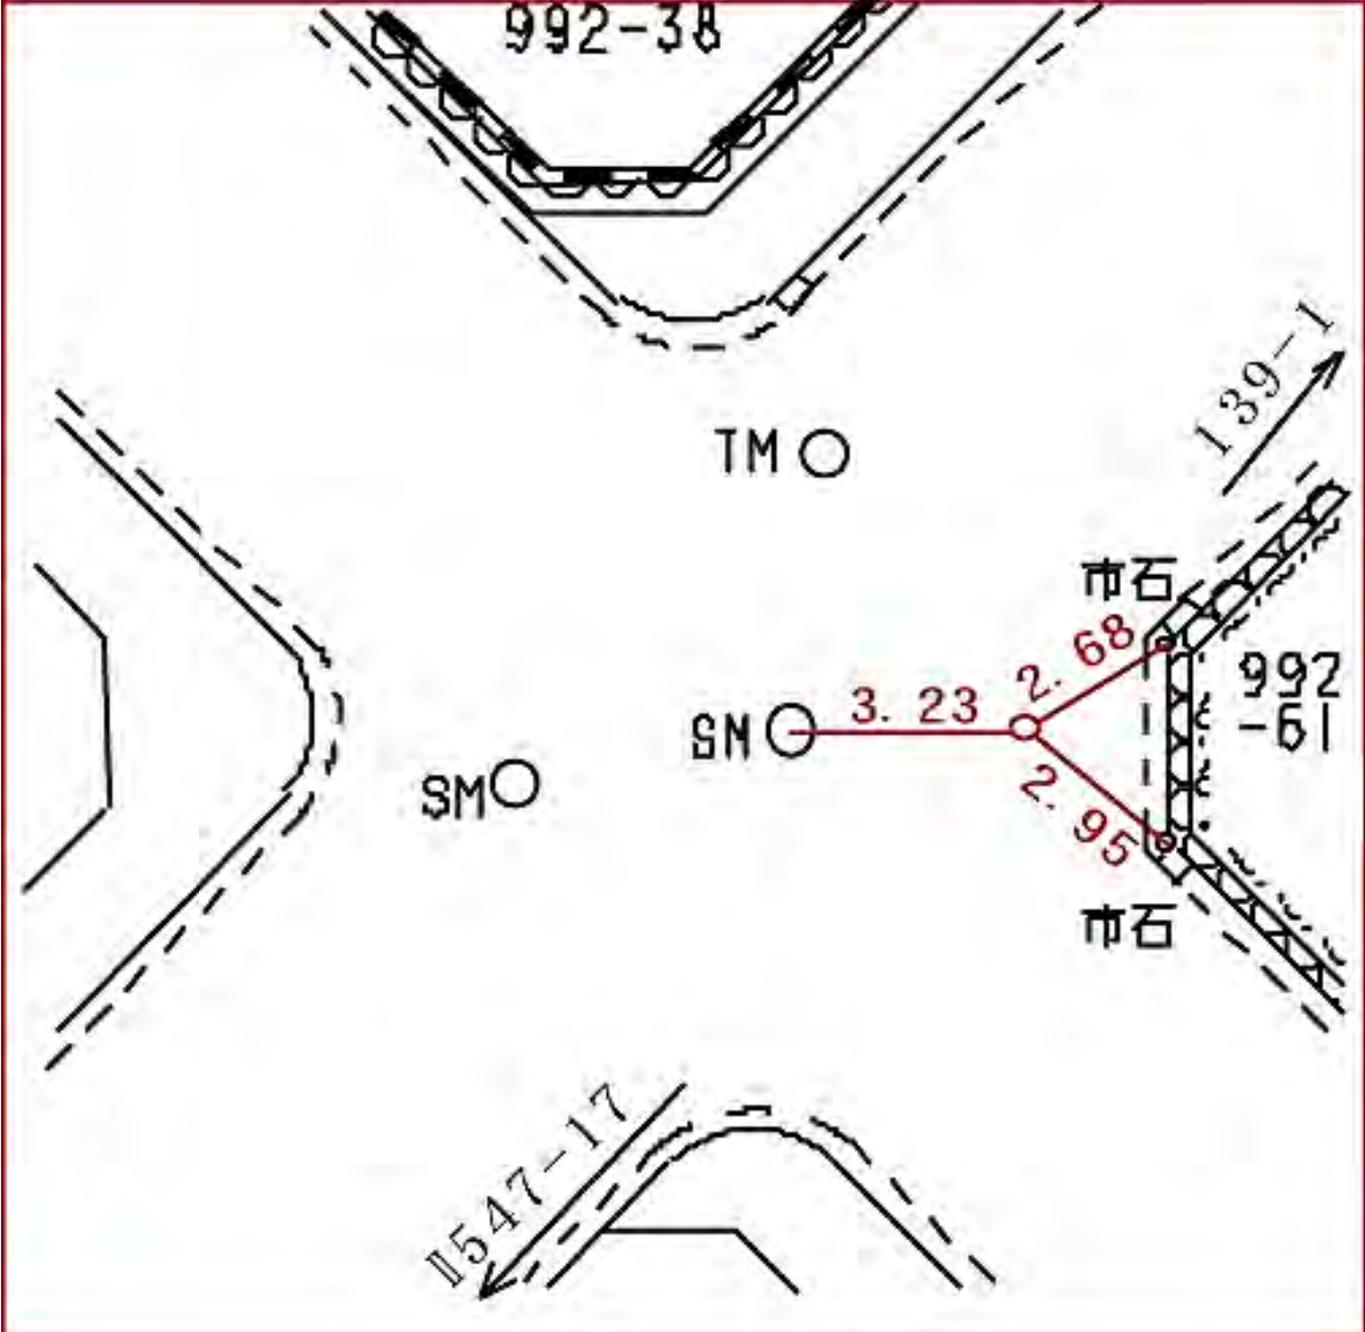

栄区東上郷町九九二番六一地先

所在地

栄区庄戸一丁目一二一六番地先

標識ノ種類

金属標・鉄・木杭

三才井


点番号

19

線番号

II 547


要 図

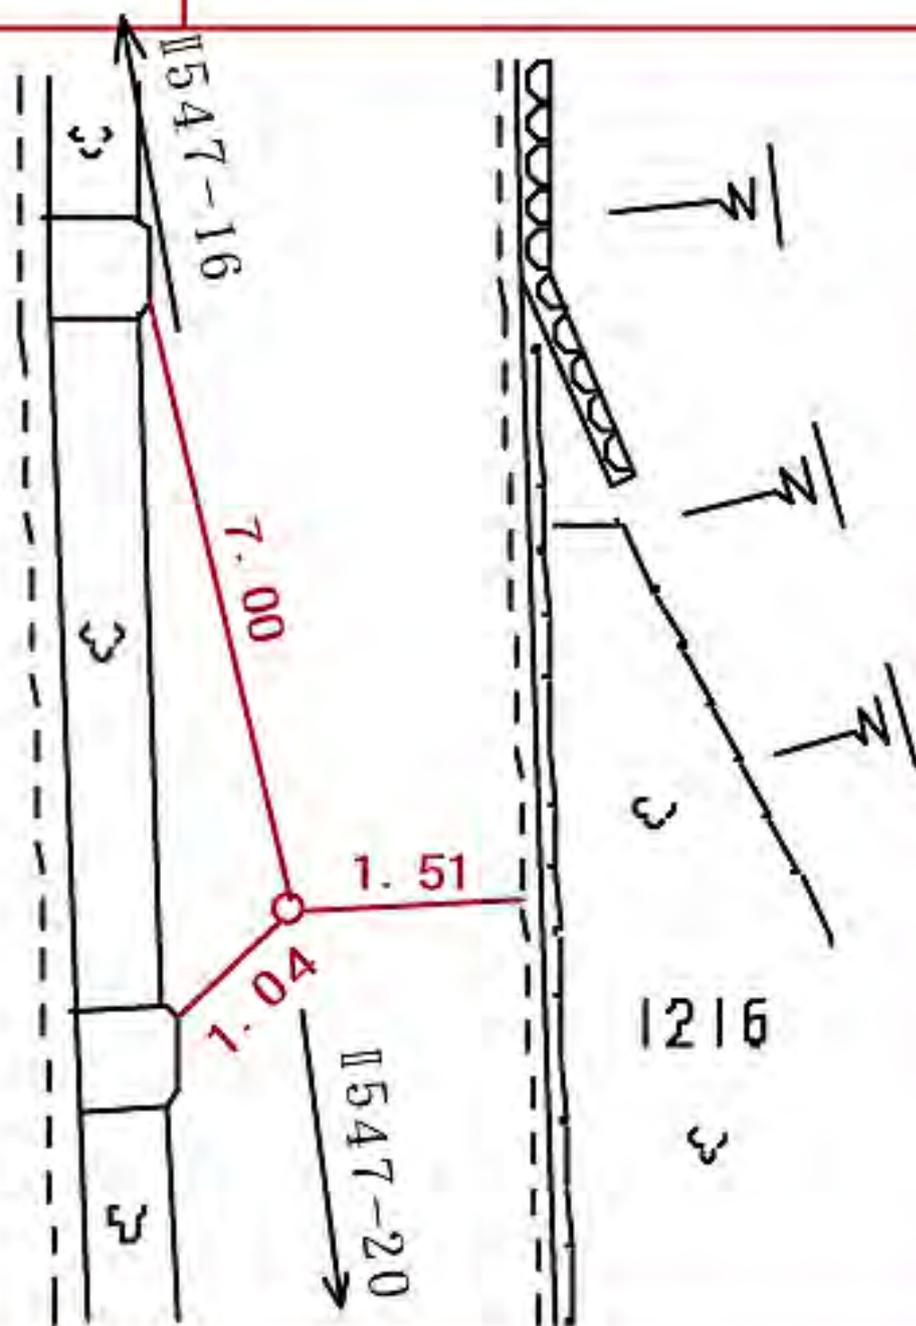


線番号	点番号	標識ノ種類	所在地
-----	-----	-------	-----

II 547	20	<div style="border: 1px solid black; border-radius: 15px; padding: 2px; display: inline-block;">金属標</div> ・鉄・木杭 丰ガニ・標石	栄区庄戸四丁目一二五七番七一地先
--------	----	---	------------------

要 図	
-----	--

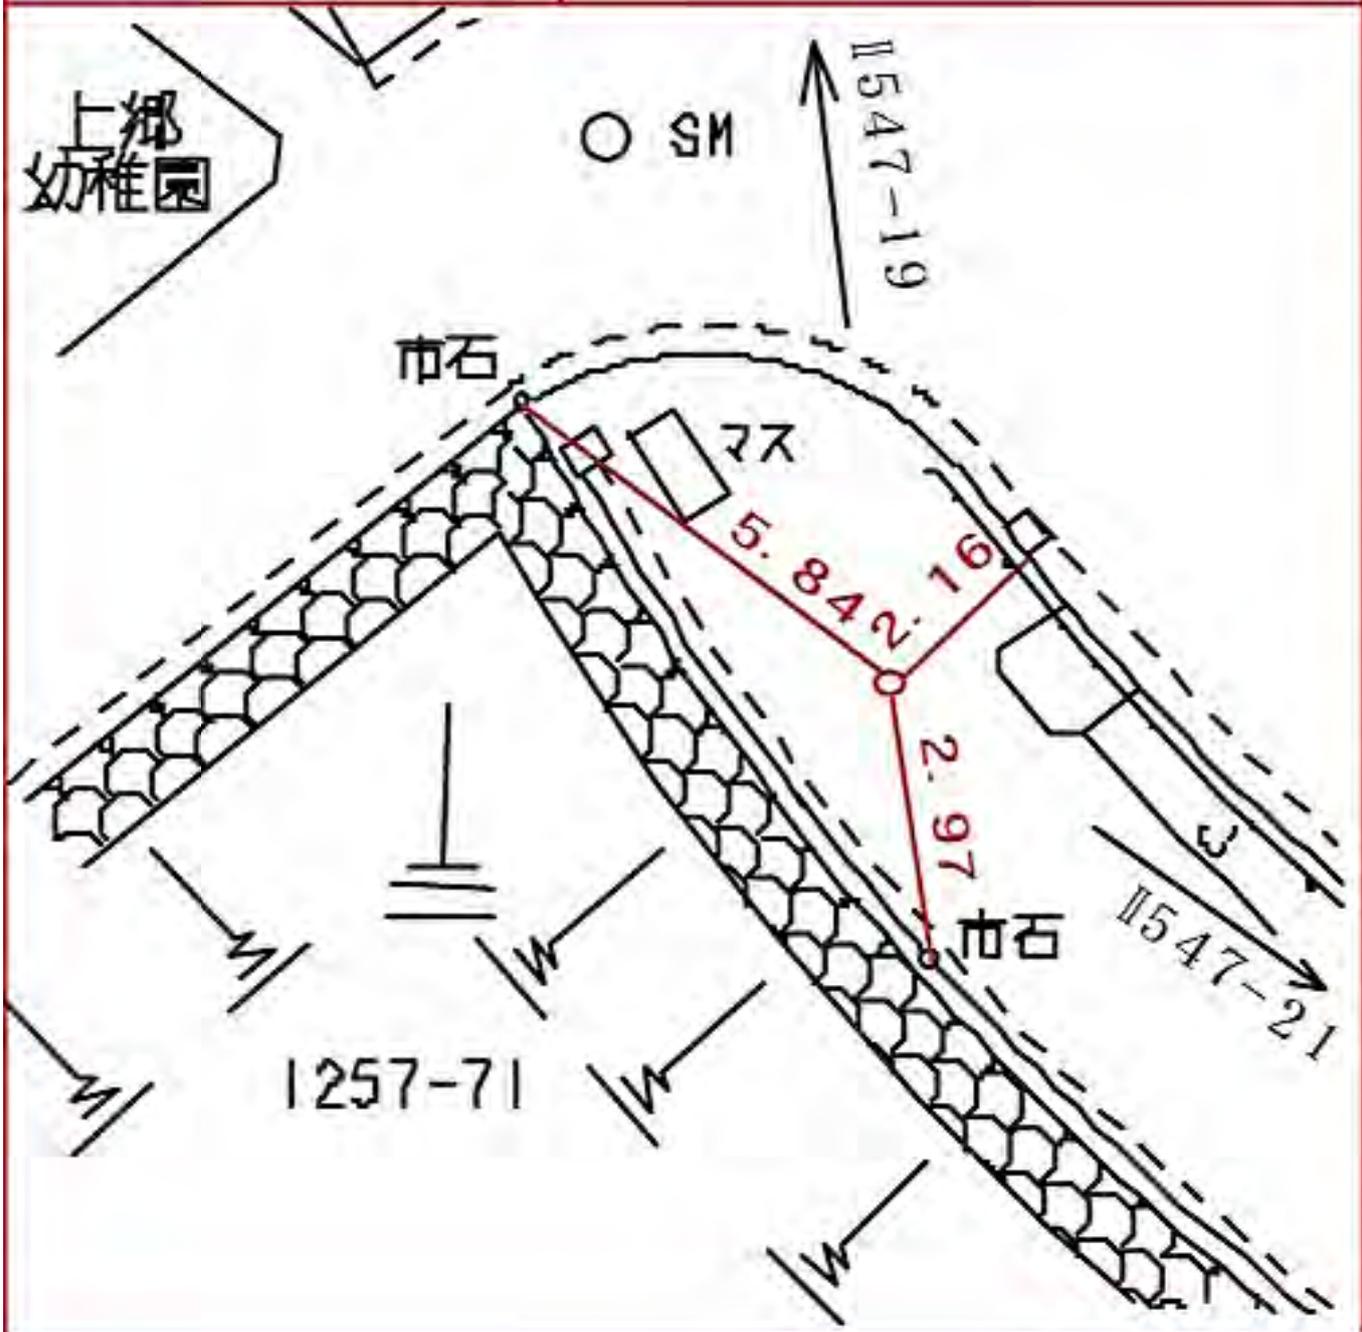

線番号	点番号	標識ノ種類	所在地
II 547	22	<div style="border: 1px solid black; border-radius: 15px; padding: 5px; display: inline-block;">金属標</div> ・鉄・木杭	栄区庄戸四丁目一二五七番地先
要 図		キザ三	

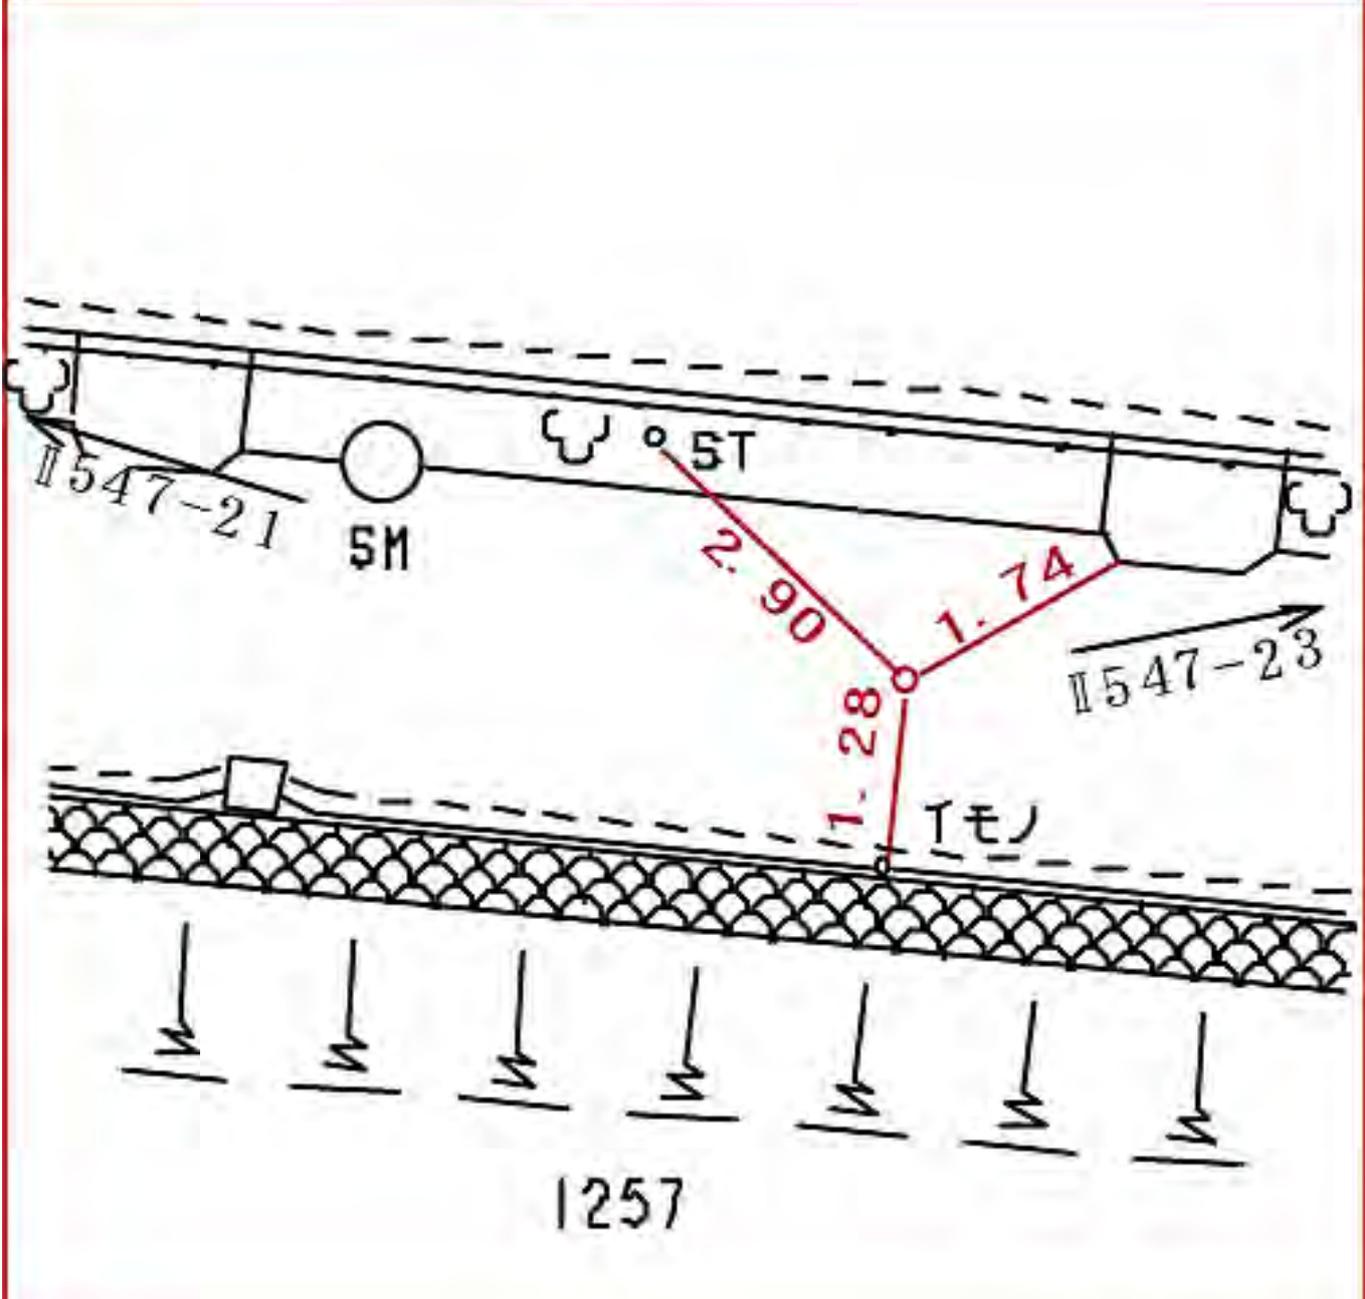


線番号	点番号	標識ノ種類	所在地
-----	-----	-------	-----

II 547	23	<div style="border: 1px solid black; border-radius: 15px; padding: 5px; display: inline-block;">金属標</div> ・鉄・木杭
--------	----	---

要 図	キザニ
-----	-----


栄区庄戸一丁目一二一六番地先

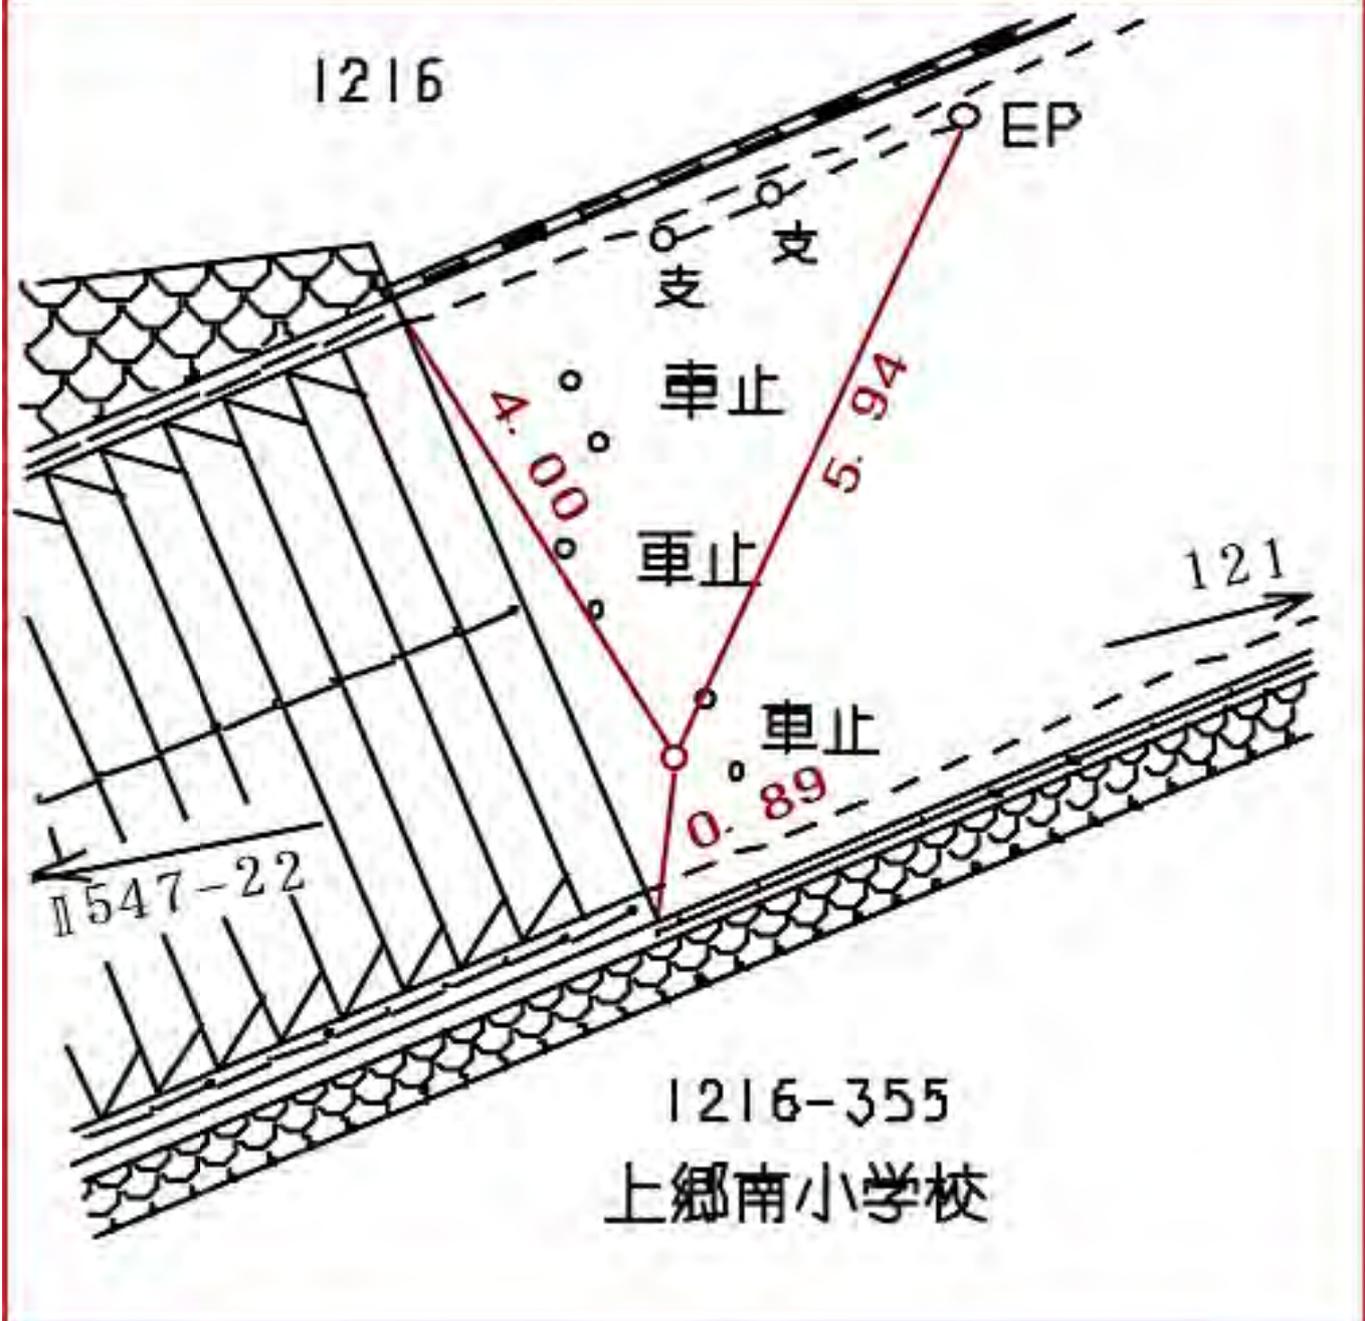

線番号	点番号	標識ノ種類	所在地
-----	-----	-------	-----

II 549	1	<div style="border: 1px solid black; border-radius: 15px; padding: 5px; display: inline-block;">金属標</div> ・鉄・木杭 キザミ・標石	瀬谷区二ツ橋町一五〇番地先
--------	---	---	---------------


要 図

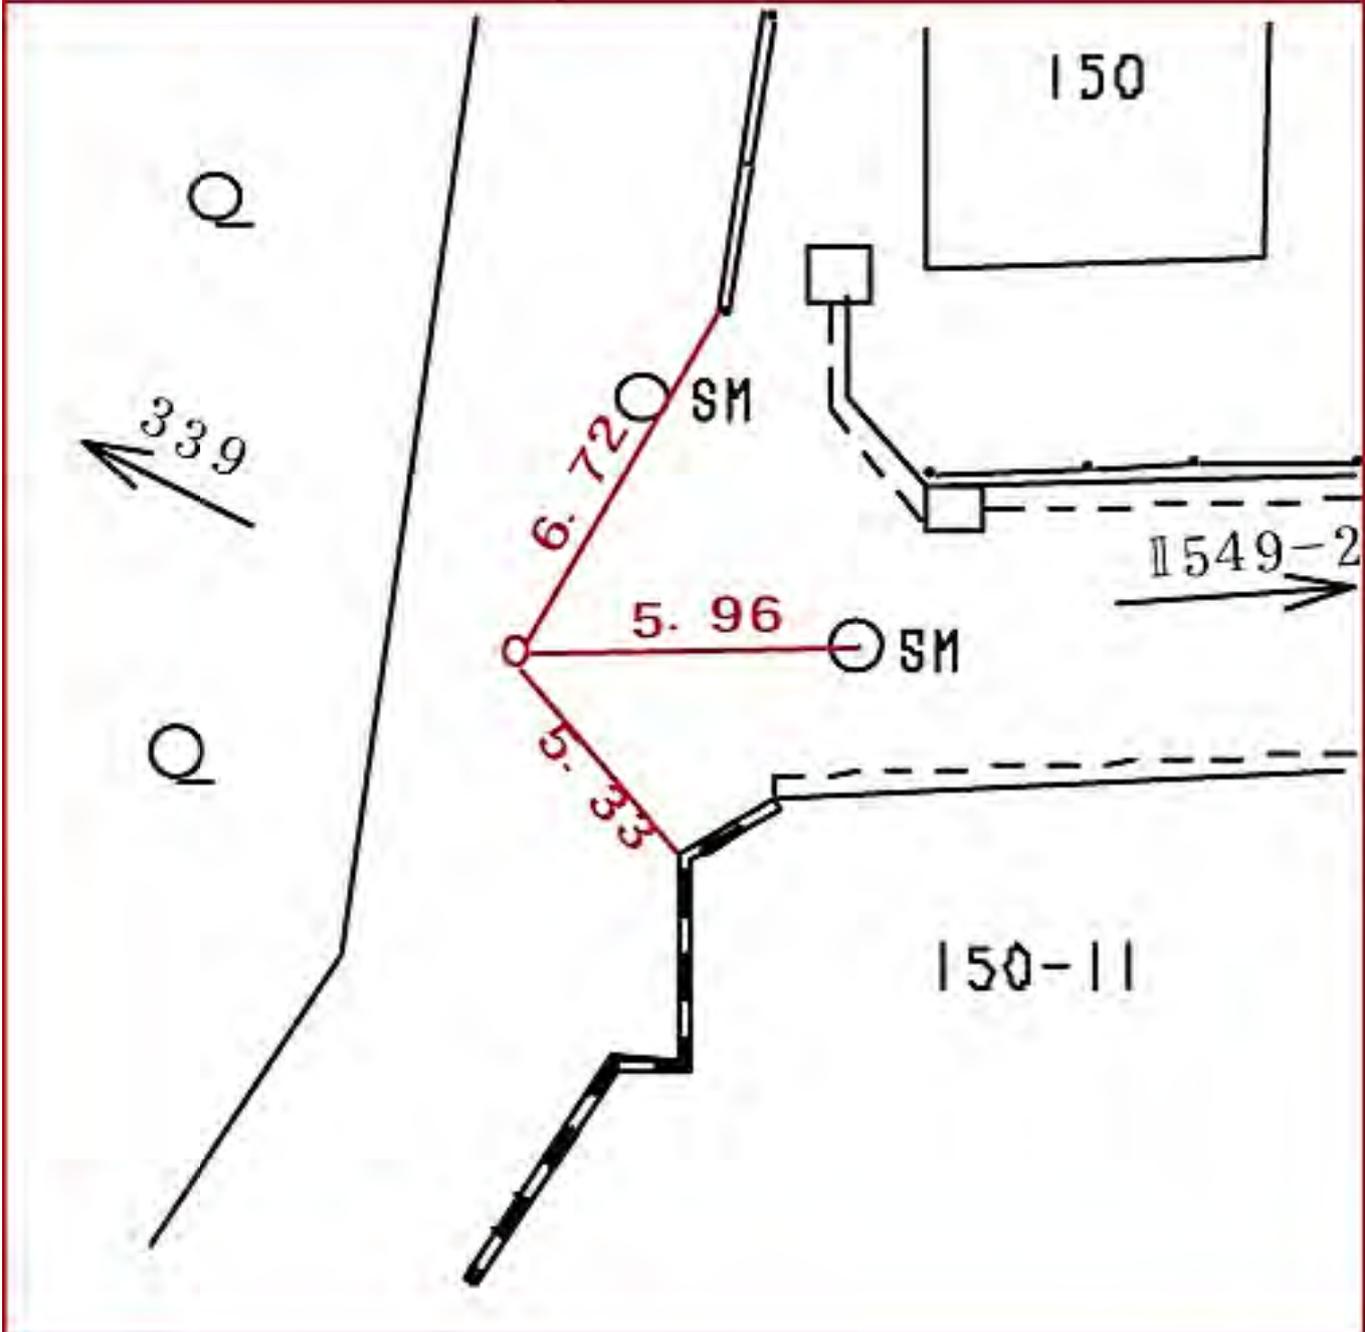

線番号	点番号	標識ノ種類	所在地
-----	-----	-------	-----

II 549	2	<div style="border: 1px solid black; border-radius: 15px; padding: 5px; display: inline-block;"> 金属標・鉄・木枕 </div>	瀬谷区二ツ橋町一五〇番一六地先
--------	---	--	-----------------


要 図	キザミ	
-----	-----	--

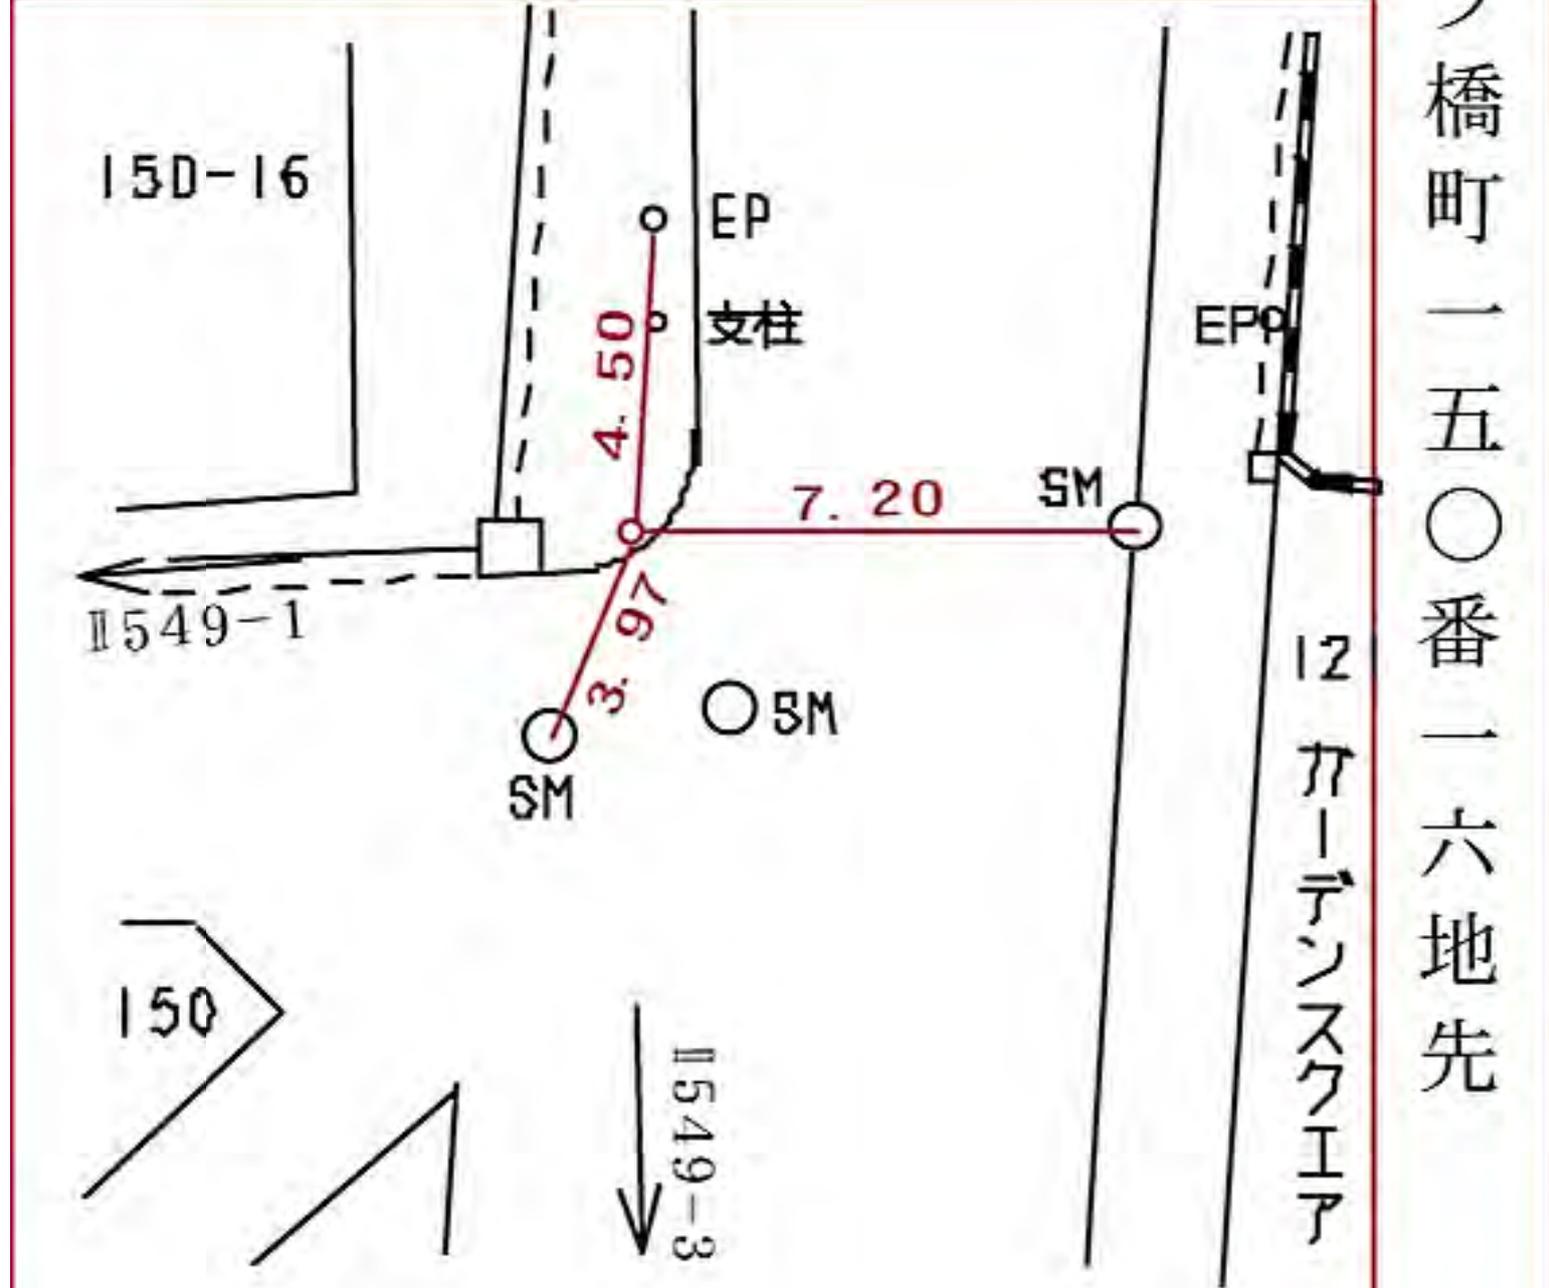

線番号	点番号	標識ノ種類	所在地
-----	-----	-------	-----

II 549	3	<div style="border: 1px solid black; border-radius: 15px; padding: 5px; display: inline-block;">金属標</div> 鉄・木杭	瀬谷区二ツ橋町一四三番地先
--------	---	--	---------------

---	---	--

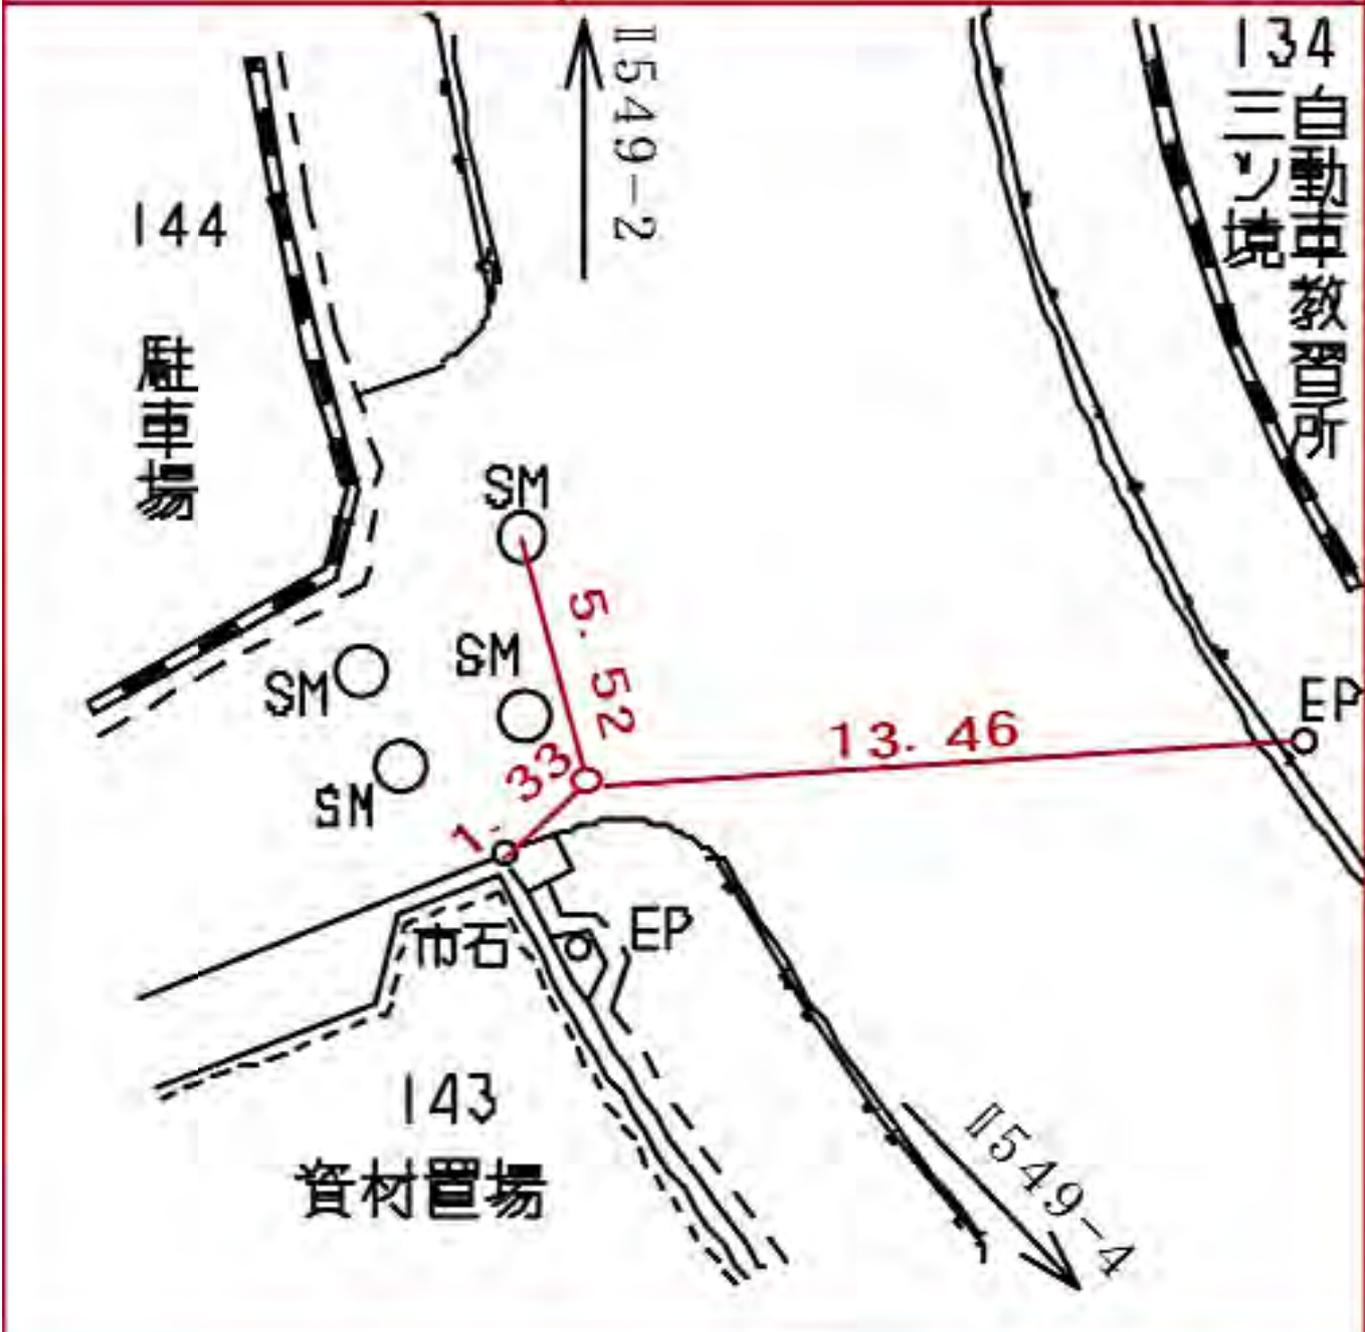


瀬谷区二ツ橋町一四三番地先

線番号	点番号	標識ノ種類	所在地
-----	-----	-------	-----

II 549	4	<div style="border: 1px solid black; border-radius: 15px; padding: 5px; display: inline-block;">金属標</div> ・鉄・木杭	瀬谷区二ツ橋町一五一番一地先
--------	---	---	----------------


要 図	キザミ
-----	-----

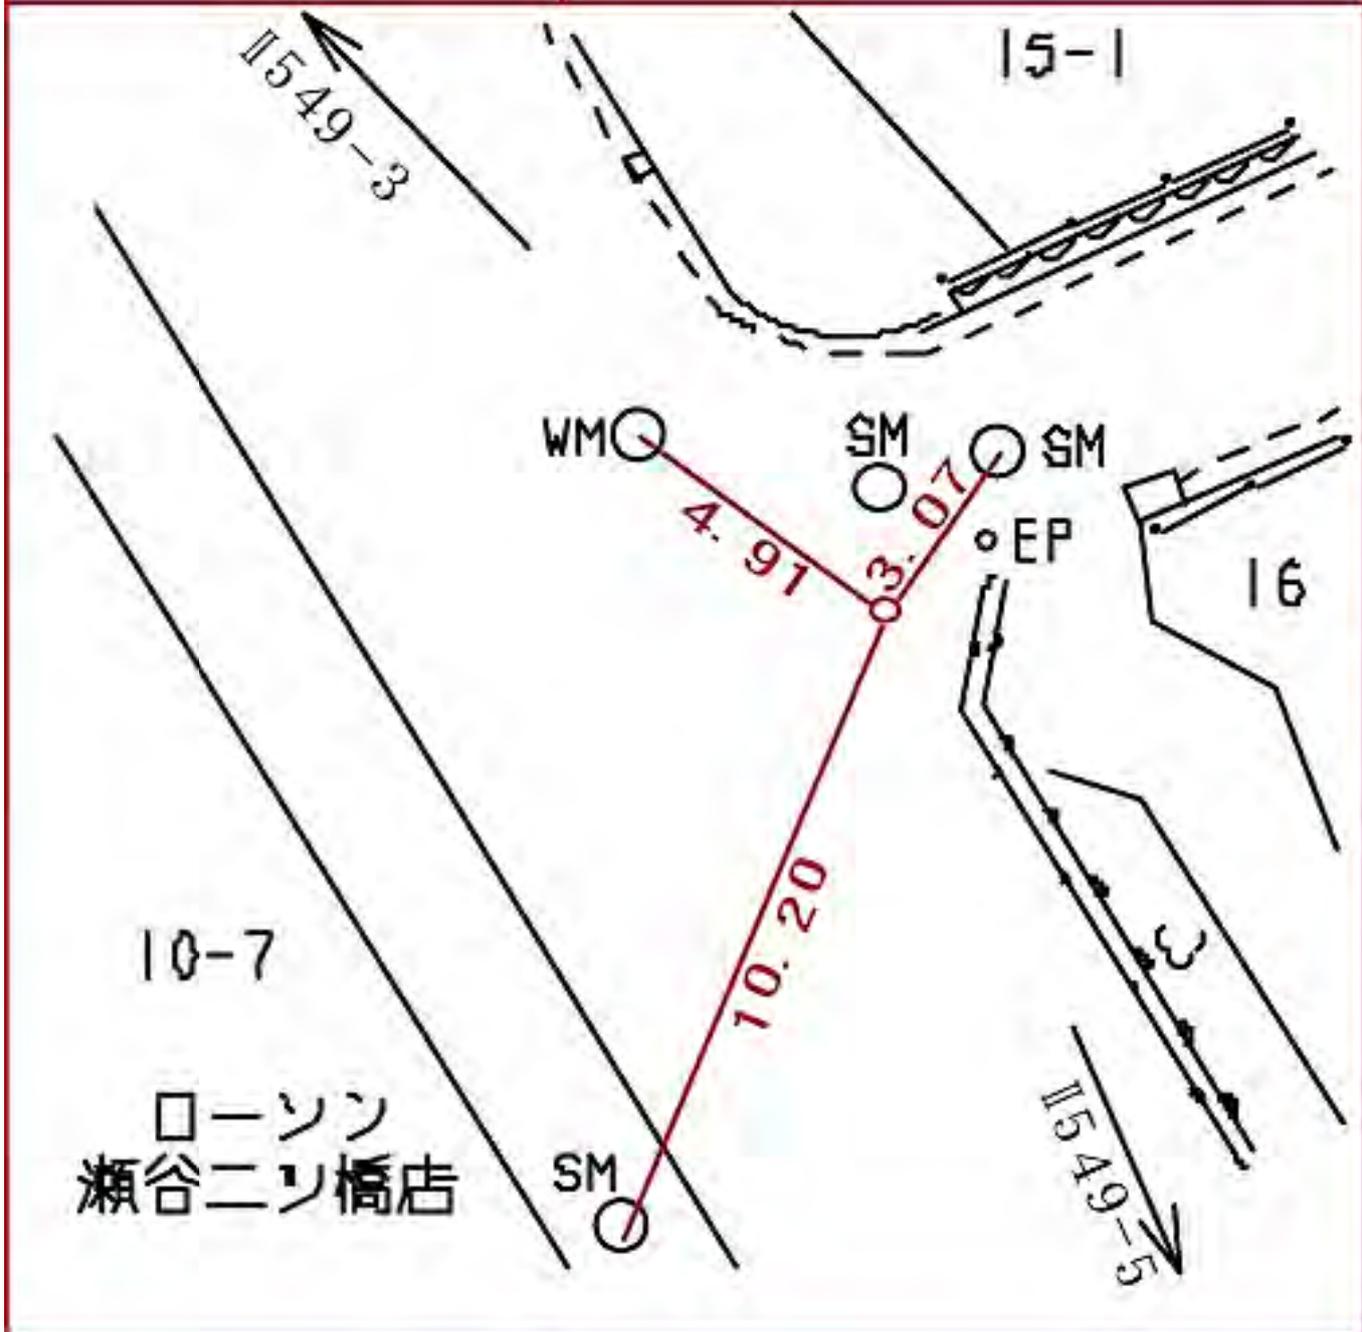

線番号	点番号	標識ノ種類	所在地
-----	-----	-------	-----

II 549	5	<div style="border: 1px solid black; border-radius: 15px; padding: 5px; display: inline-block;">金属標</div> ・鉄・木杭 キザミ・標石	瀬谷区阿久和西一丁目一番一地先
--------	---	---	-----------------


要 図	
-----	--

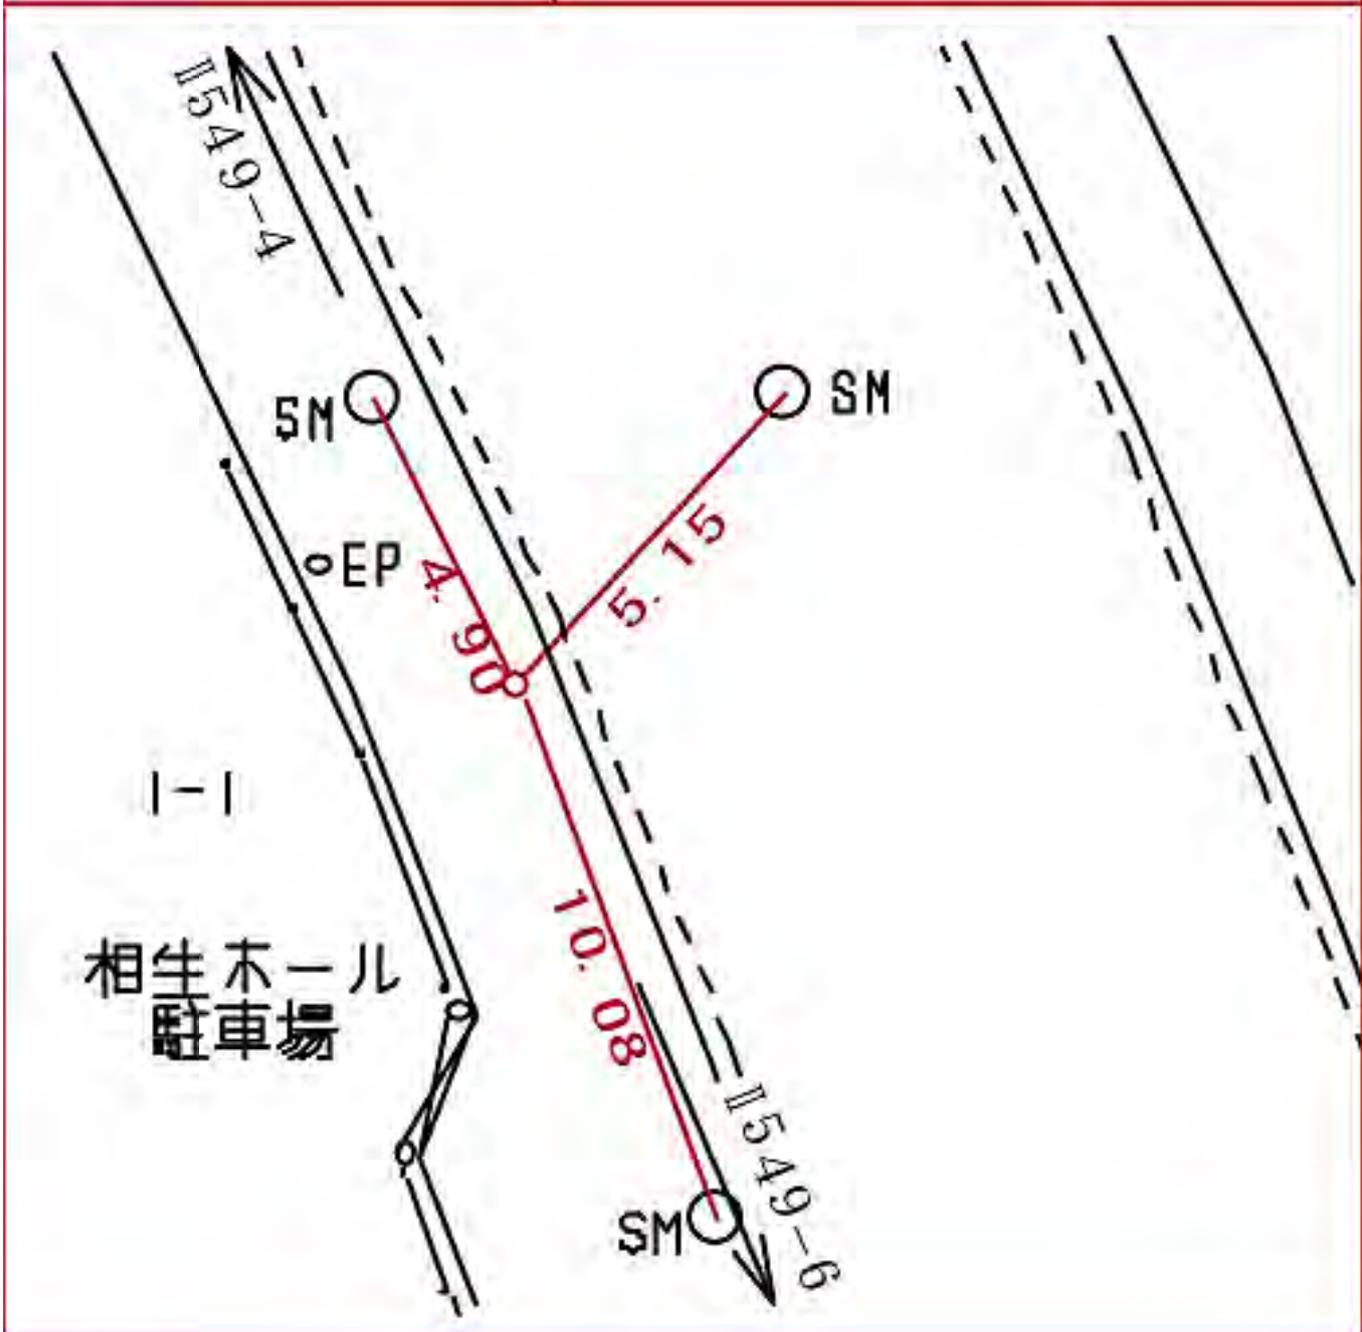

線番号	点番号	標識の種類	所在地
-----	-----	-------	-----

II 549	6	<div style="border: 1px solid black; border-radius: 15px; padding: 5px; display: inline-block;">金属標</div> 、鉄、木枕	瀬谷区阿久和西一丁目二番一五地先
--------	---	---	------------------

要 図	キヅミ	
-----	-----	--

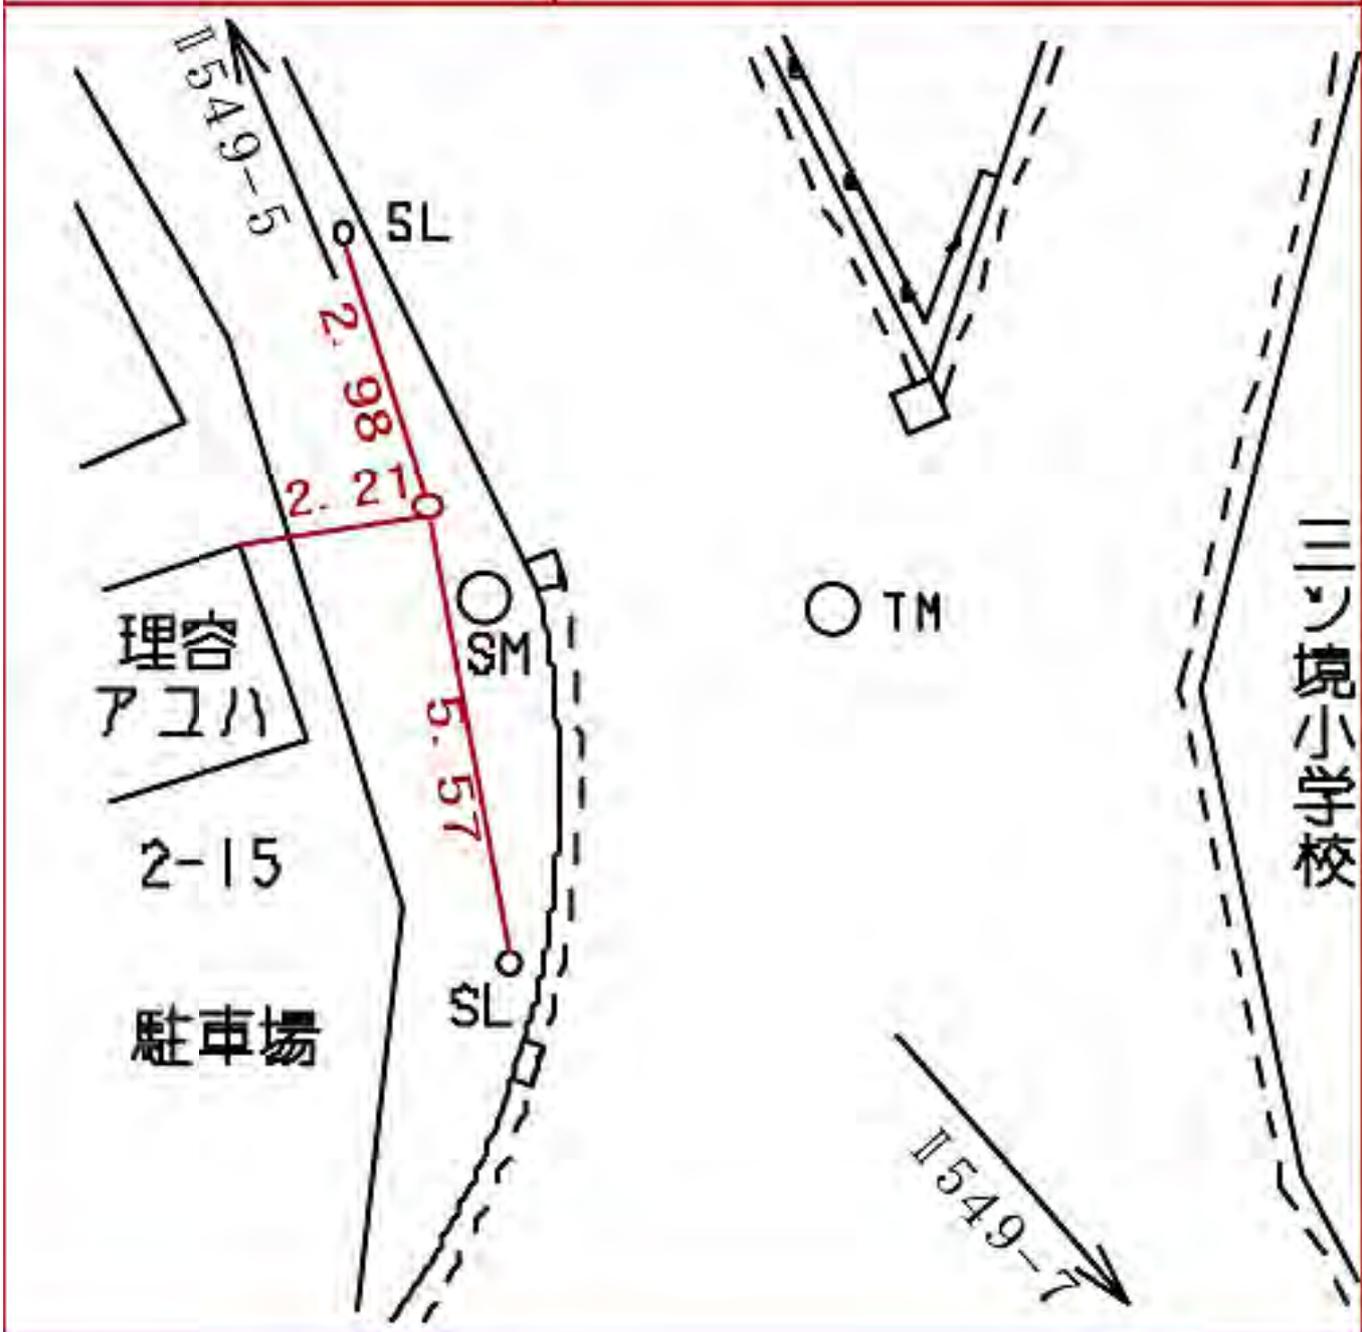


瀬谷区阿久和西一丁目二番一五地先

線番号	点番号	標識ノ種類	所在地
-----	-----	-------	-----

II 549	8	<div style="border: 1px solid black; border-radius: 15px; padding: 5px; display: inline-block;">金属標</div> ・鉄・木杭	瀬谷区阿久和西一丁目一七番二地先
--------	---	---	------------------


要 図	キザニ	
-----	-----	--

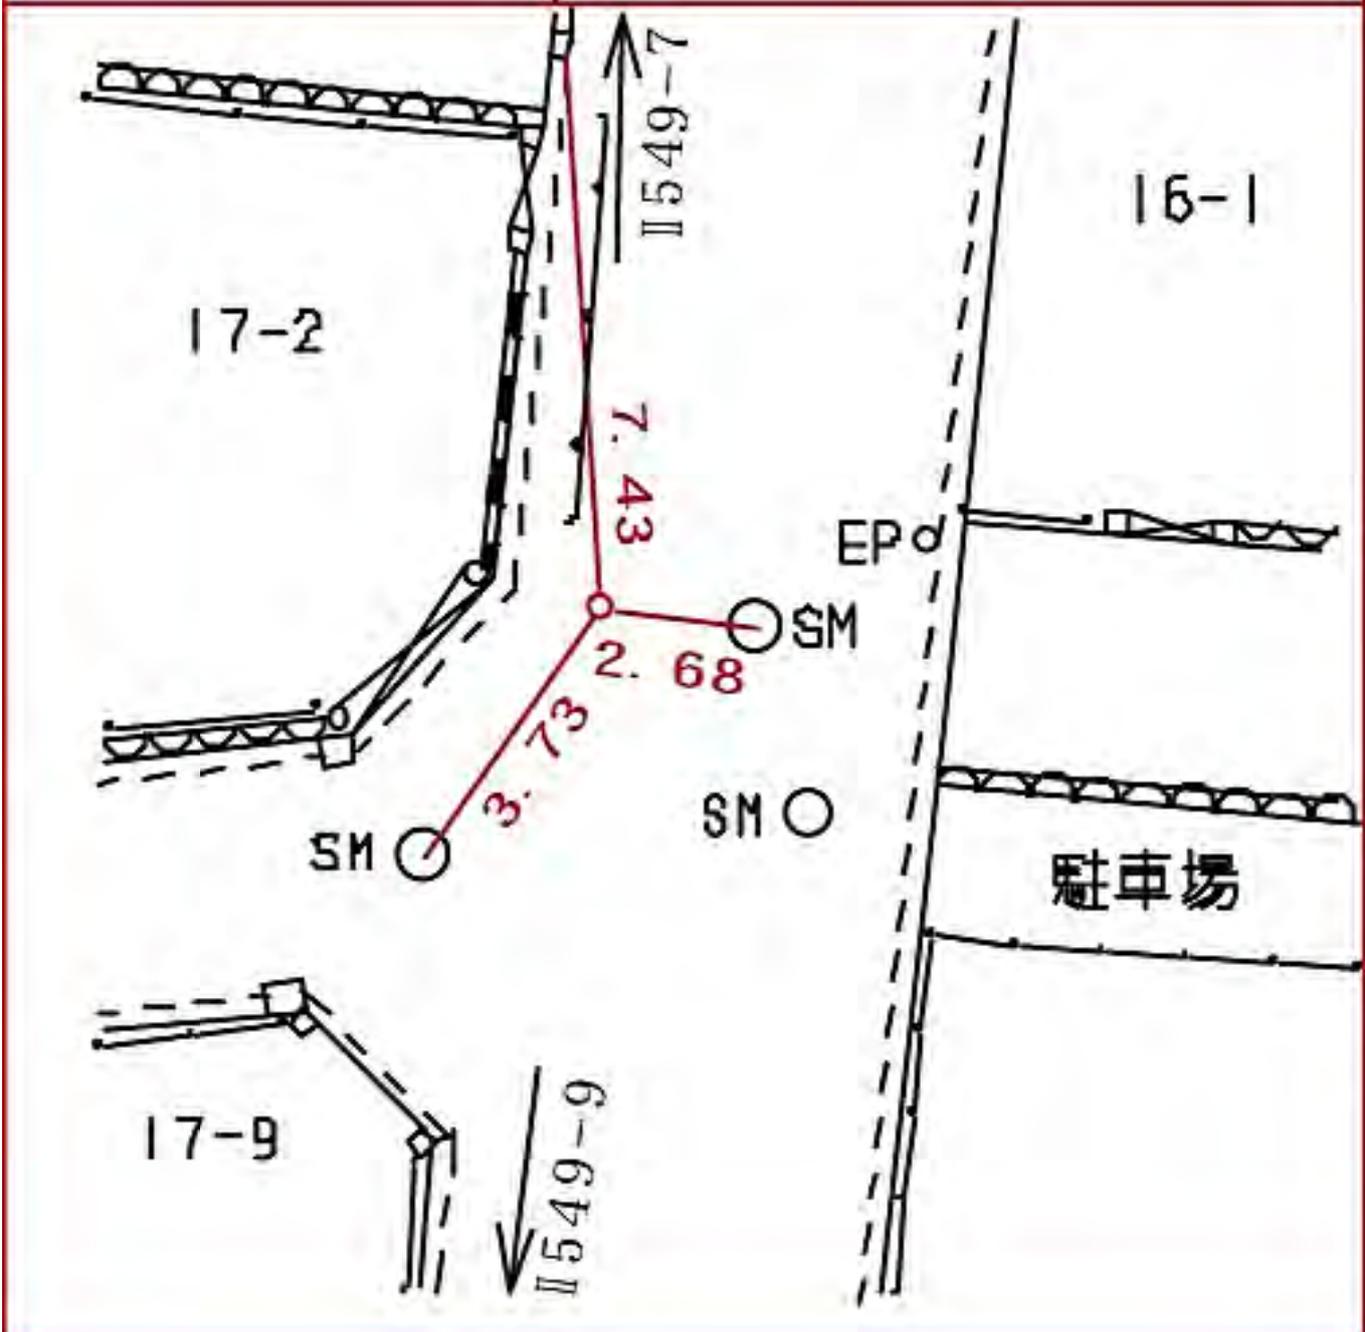

線番号	点番号	標識の種類	所在地
-----	-----	-------	-----

Ⅱ 549	9	<div style="border: 1px solid black; border-radius: 15px; padding: 5px; display: inline-block;">金属標</div> ・鉄・木杭	瀬谷区阿久和西二丁目一番六地先
-------	---	---	-----------------


要 図	キザニ	
-----	-----	--

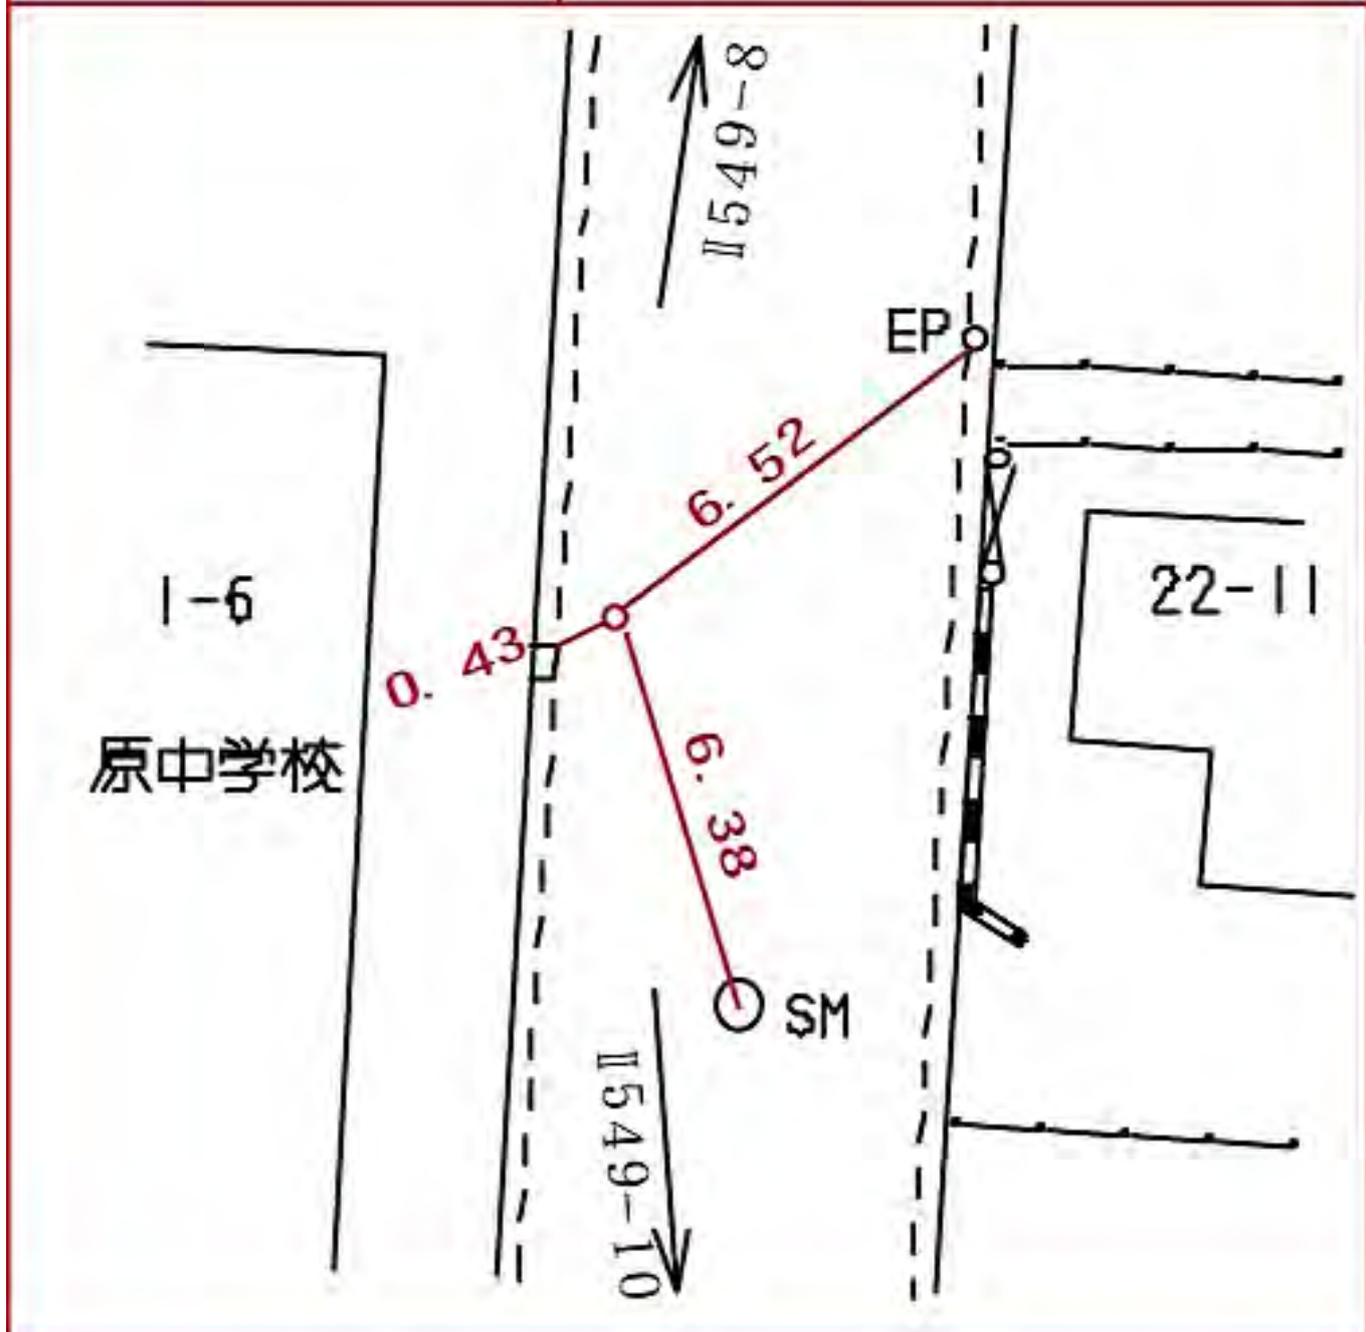

線番号	点番号	標識ノ種類	所在地
-----	-----	-------	-----

Ⅱ 549	10	<div style="border: 1px solid black; border-radius: 15px; padding: 5px; display: inline-block;"> 金属標 </div> ・ 鋏 ・ 木杭	瀬谷区阿久和西二丁目一番六地先
-------	----	---	-----------------

要 図	キザミ ・ 標石	
-----	----------	--

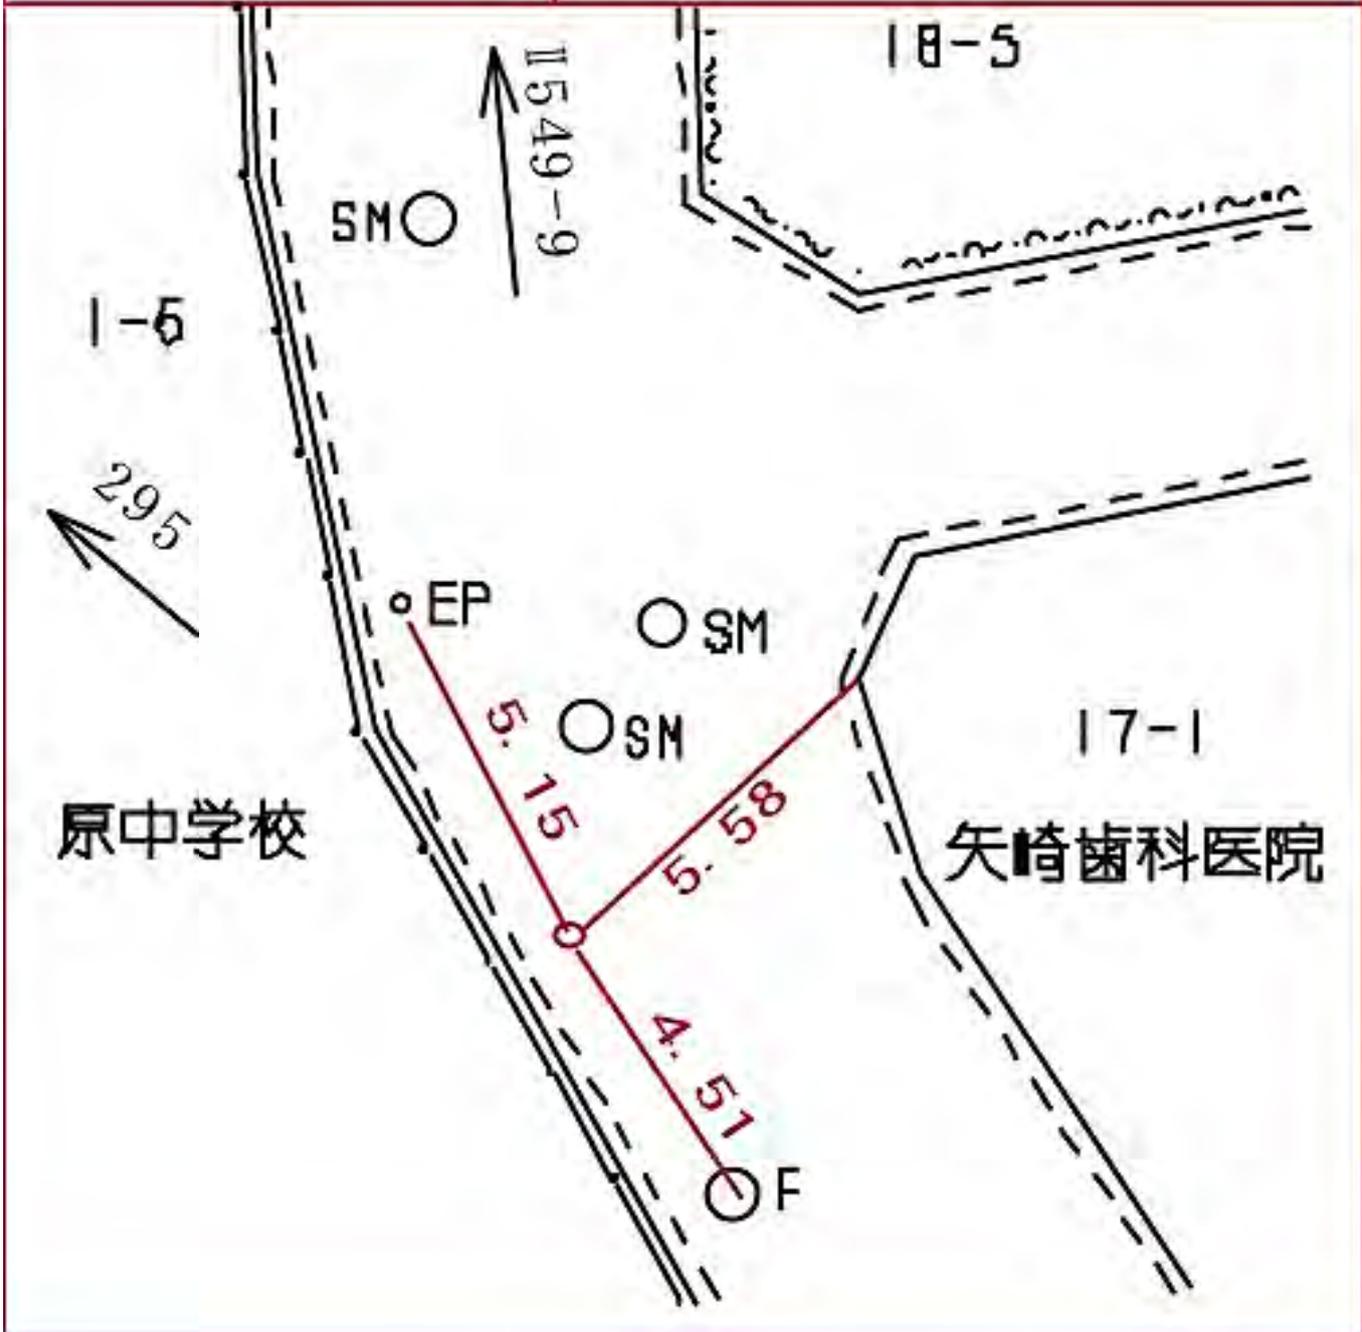


瀬谷区阿久和西二丁目一番六地先

線番号	点番号	標識ノ種類	所在地
-----	-----	-------	-----

II 549	11	<div style="border: 1px solid black; border-radius: 15px; padding: 5px; display: inline-block;"> 金属標 </div> ・ 鉄 ・ 木杭	瀬谷区三ツ境九八番一地先
--------	----	--	--------------

要 図	キザミ
-----	-----

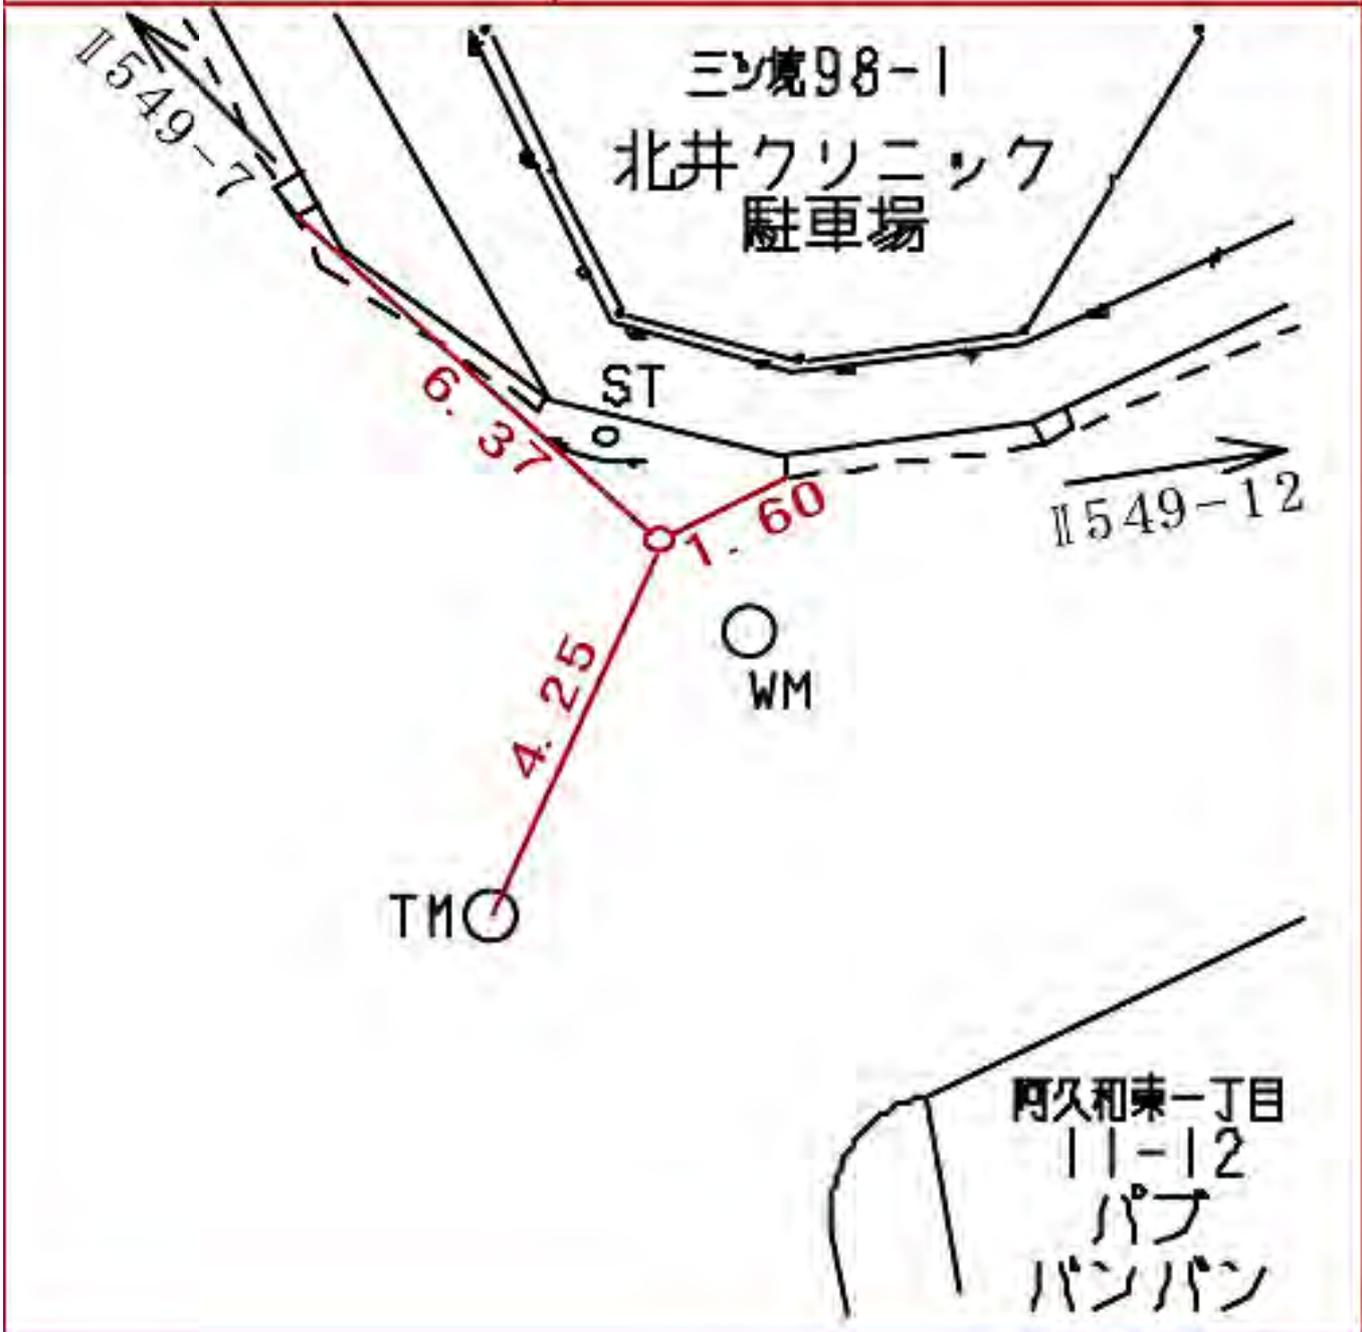

瀬谷区三ツ境九八番一地先

線番号	点番号	標識ノ種類	所在地
-----	-----	-------	-----


II 549 12

金属標・鋏・木杭

瀬谷区阿久和東一丁目一三番一七地先

要 図

キサニ

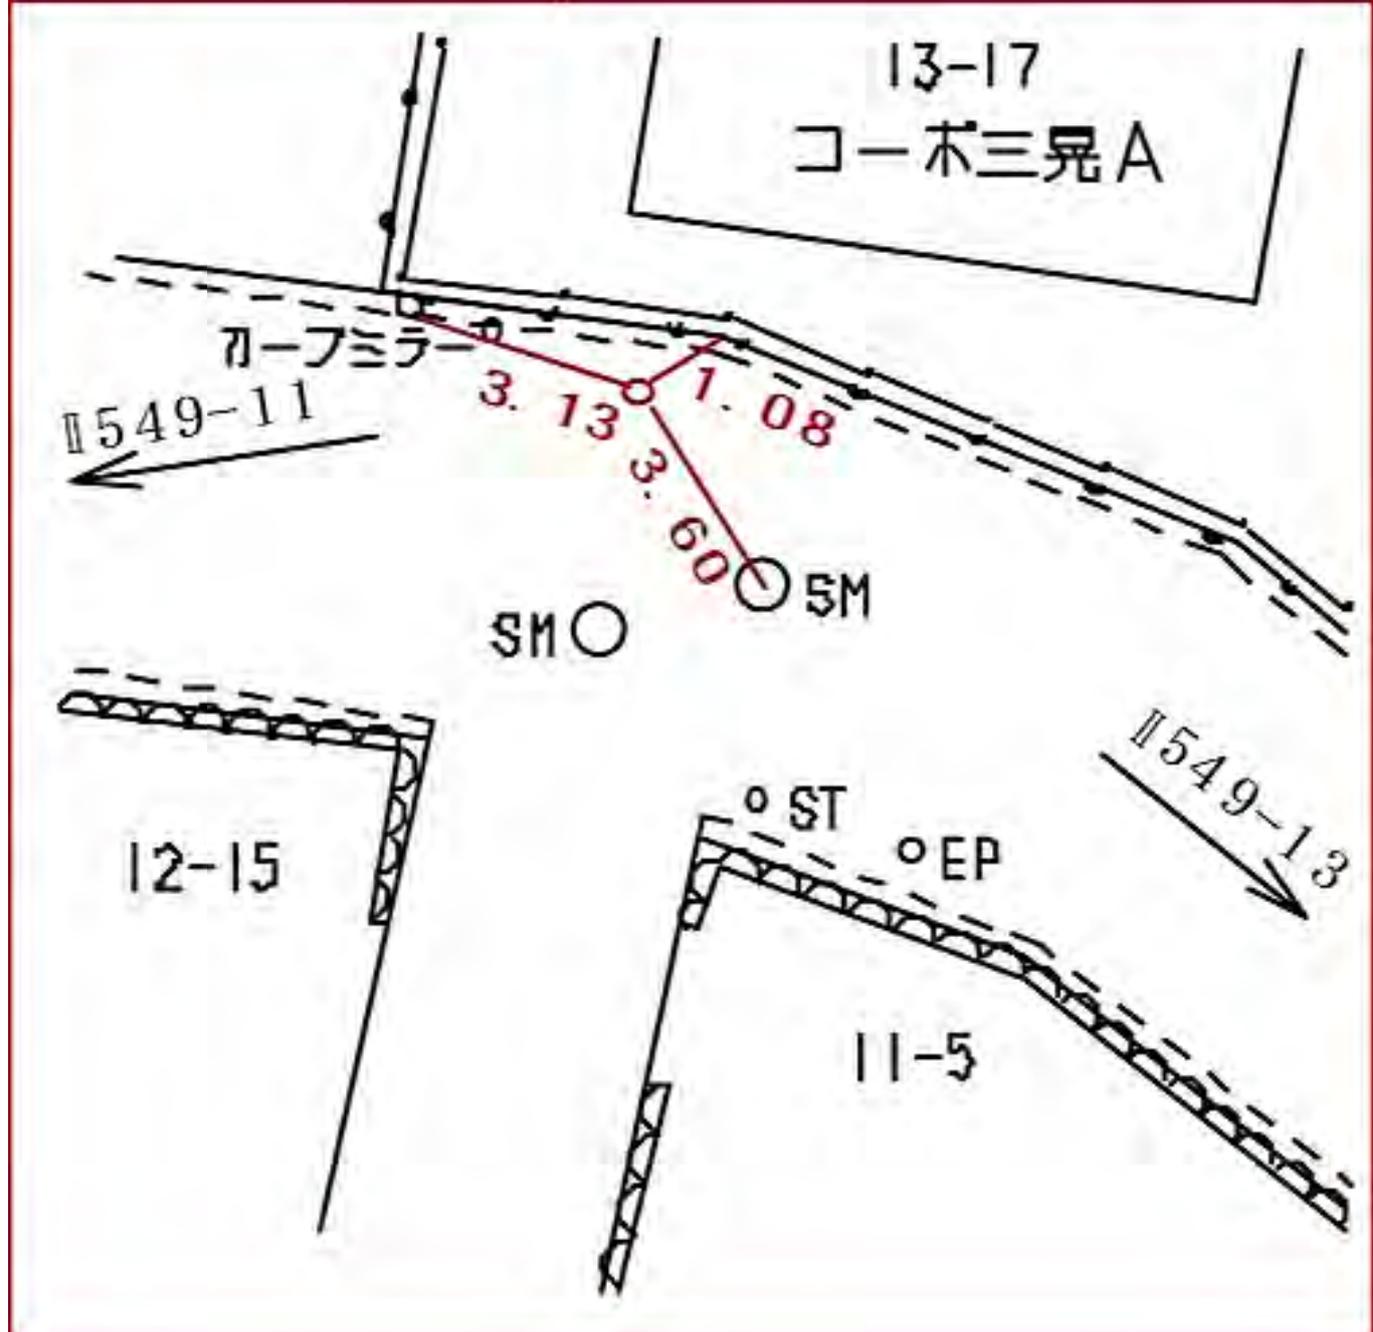


瀬谷区阿久和東一丁目一三番一七地先

線番号	点番号	標識ノ種類	所在地
-----	-----	-------	-----

II 549	13	<div style="border: 1px solid black; border-radius: 15px; padding: 5px; display: inline-block;"> 金属標 </div> ・ 鉄 ・ 木杭	瀬谷区阿久和東一丁目一三番一四地先
--------	----	--	-------------------

要 図 キザミ

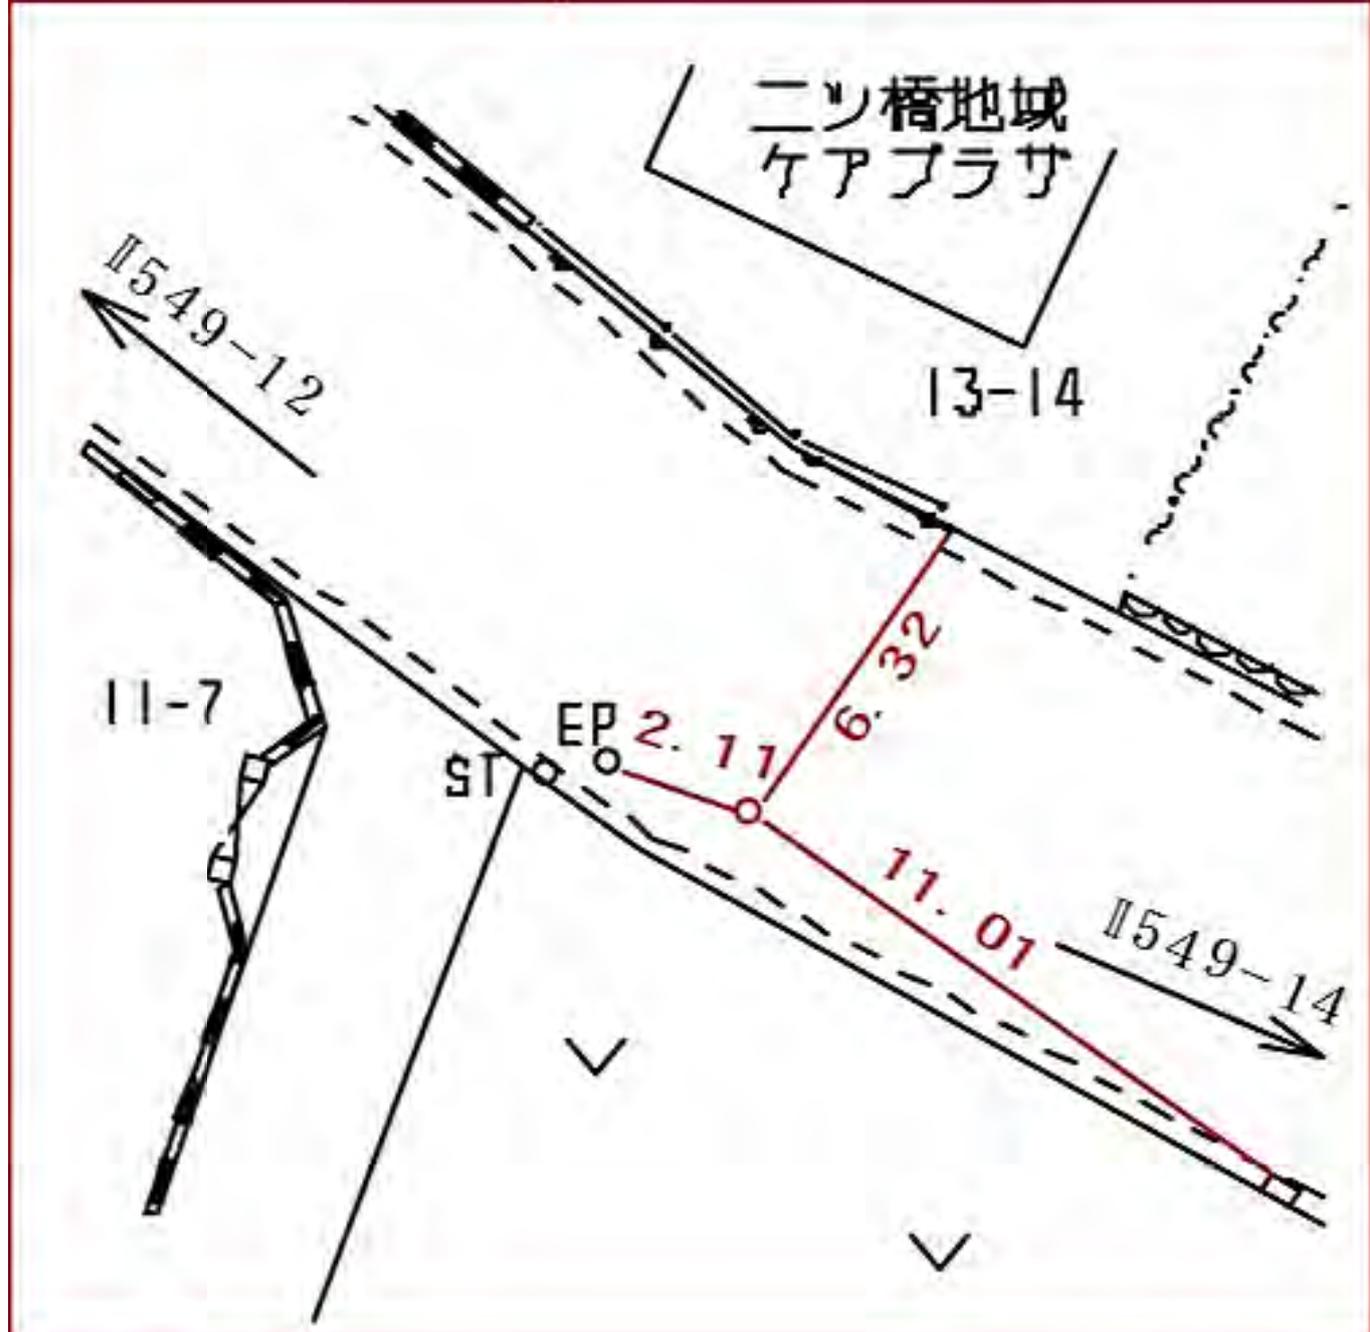


瀬谷区阿久和東一丁目一三番一四地先

線番号	点番号	標識ノ種類	所在地
-----	-----	-------	-----

II 549	14	<div style="border: 1px solid black; border-radius: 15px; padding: 5px; display: inline-block;">金属標</div> ・鉄・木杭 キヅニ・標石	瀬谷区阿久和東一丁目九番六地先
--------	----	---	-----------------


要 図	
-----	--

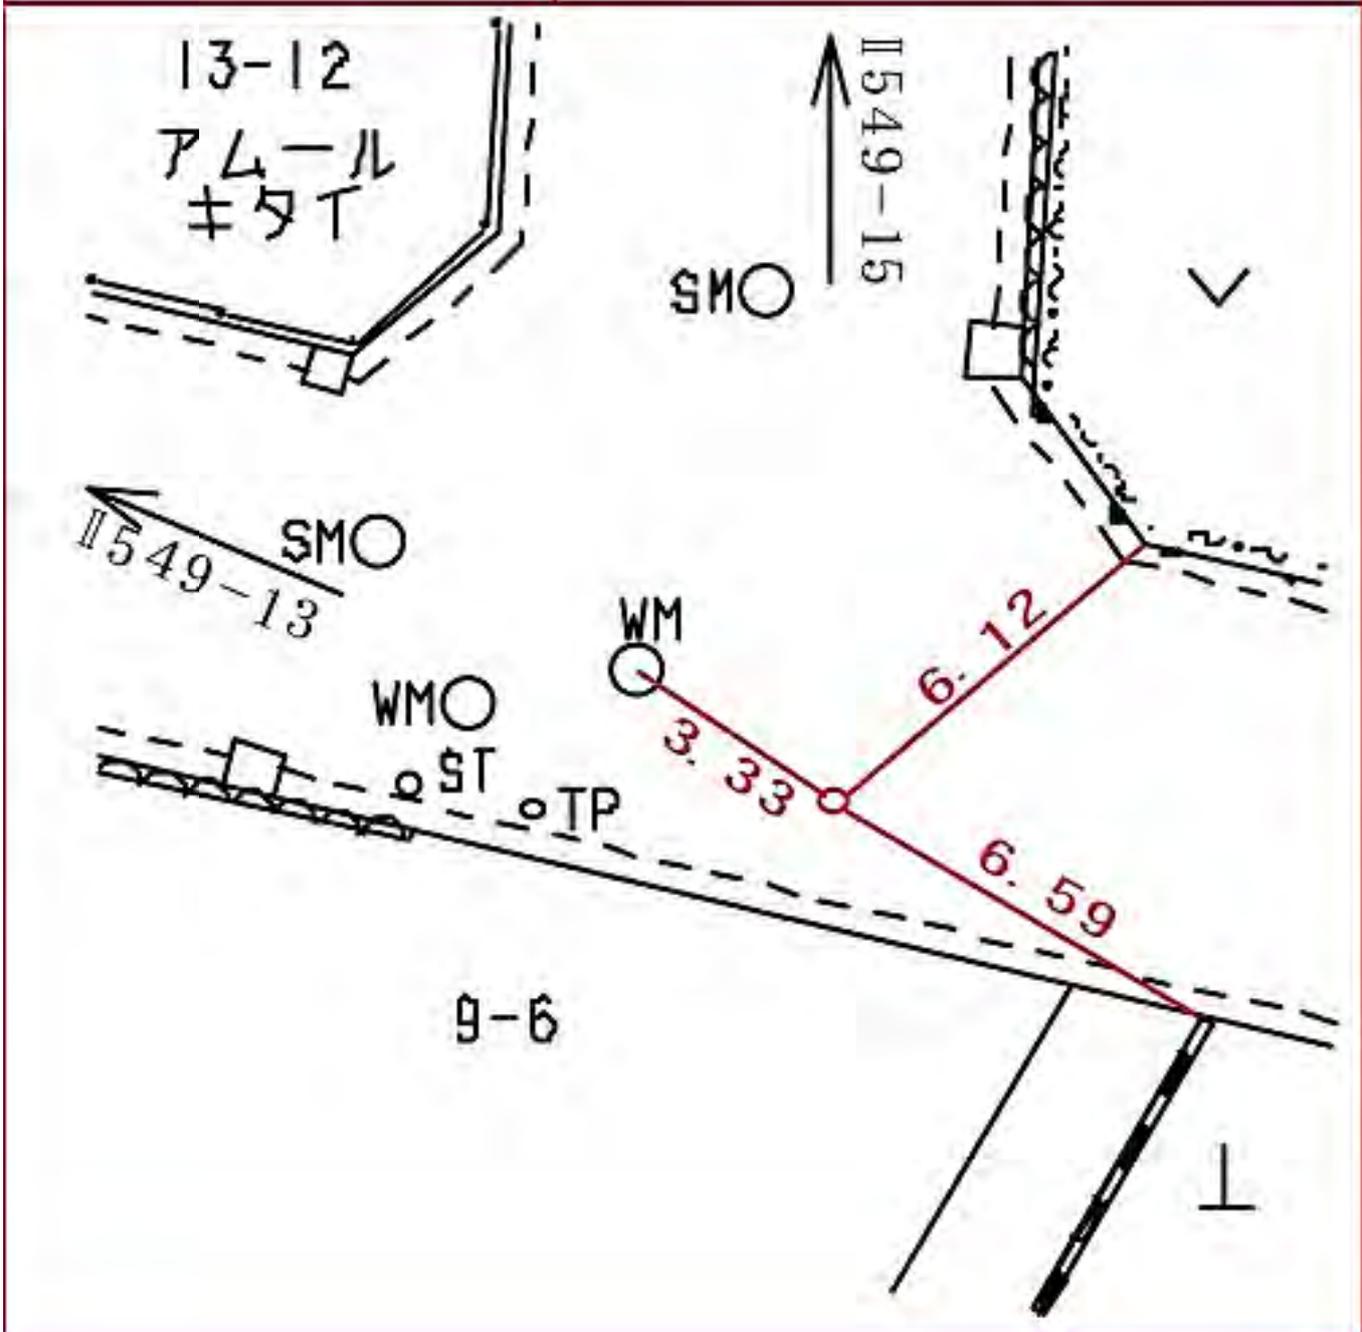

線番号	点番号	標識ノ種類	所在地
-----	-----	-------	-----

II 549	15	<div style="border: 1px solid black; border-radius: 15px; padding: 5px; display: inline-block;"> 金属標 </div> ・ 鋏 ・ 木杭	瀬谷区三ツ境九五番二地先
--------	----	--	--------------


要	<div style="border: 1px solid black; padding: 2px; display: inline-block;"> </div> キザミ	
---	--	--

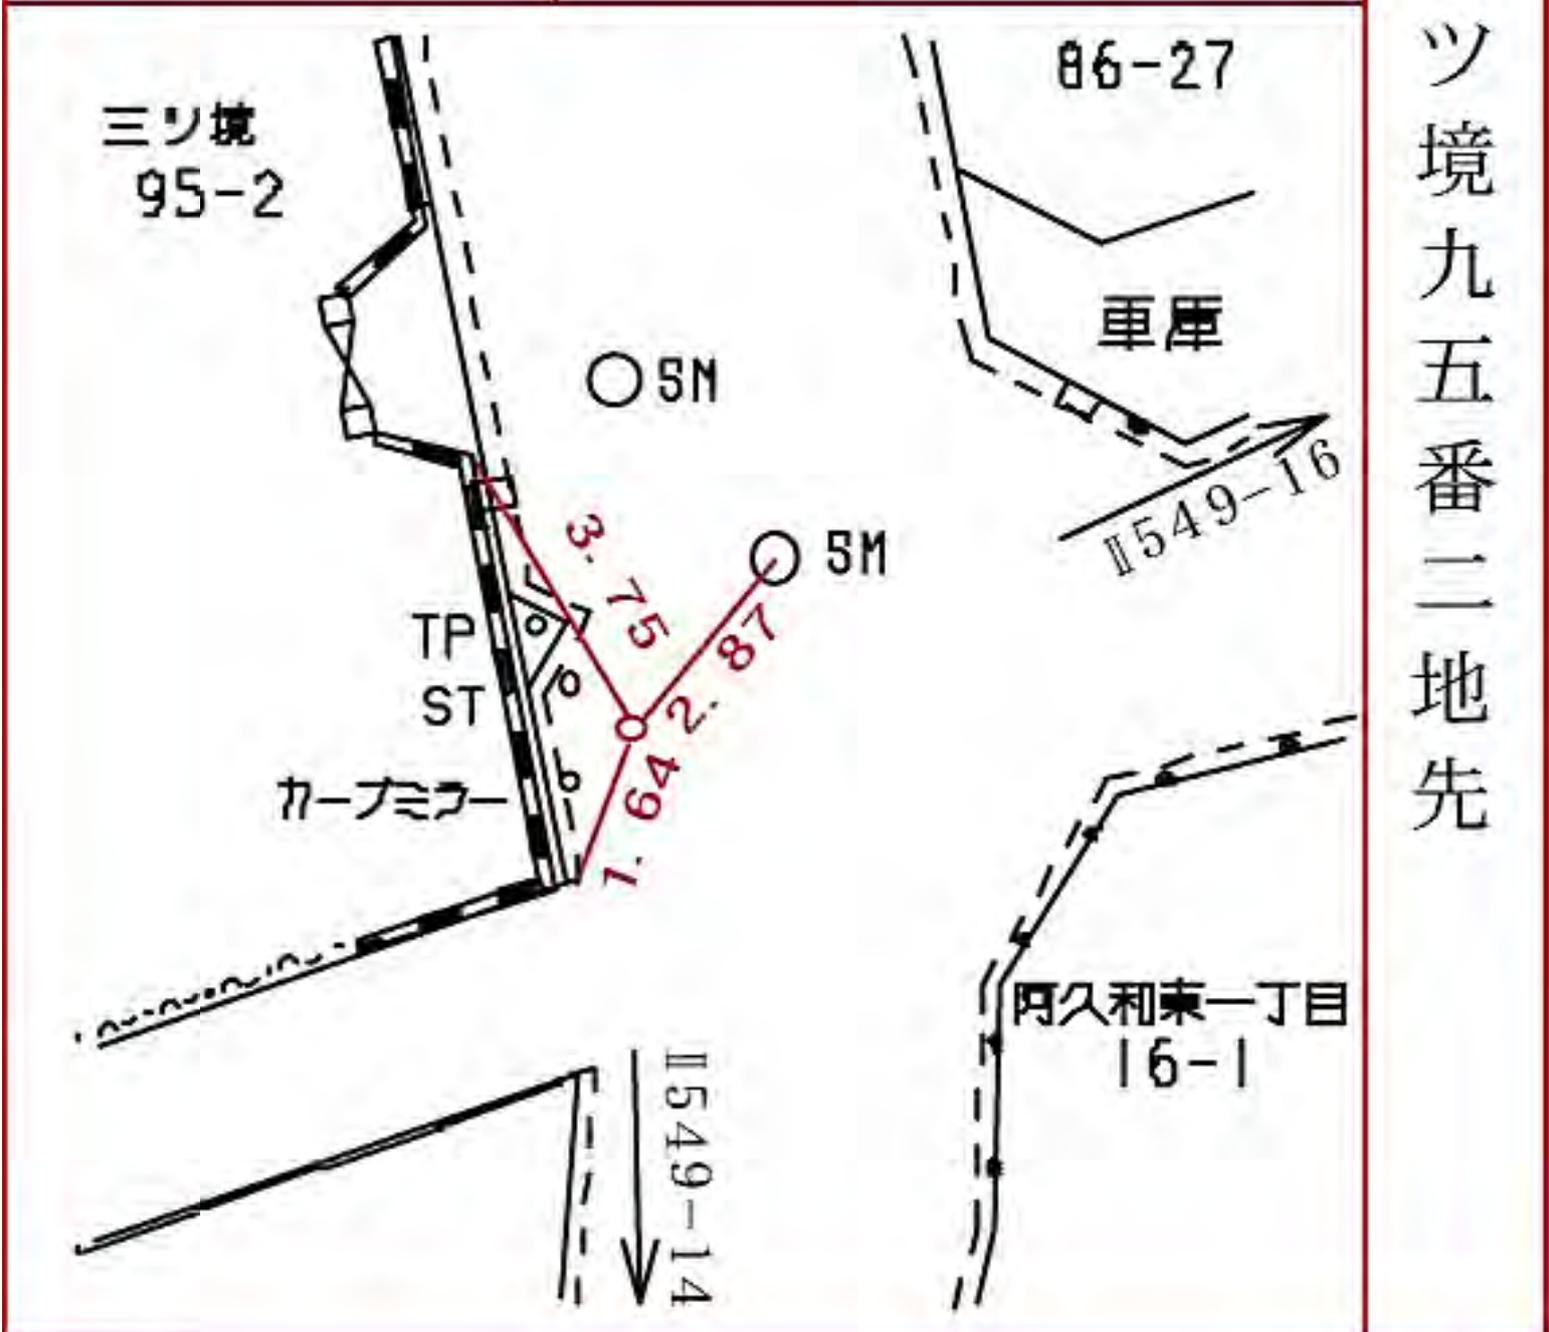

線番号	点番号	標識ノ種類	所在地
-----	-----	-------	-----

II 549	16	<div style="border: 1px solid black; border-radius: 15px; padding: 5px; display: inline-block;">金属標</div> ・鉄・木杭	瀬谷区阿久和東一丁目一九番一地先
--------	----	---	------------------

要 図	キザ三	
-----	-----	--

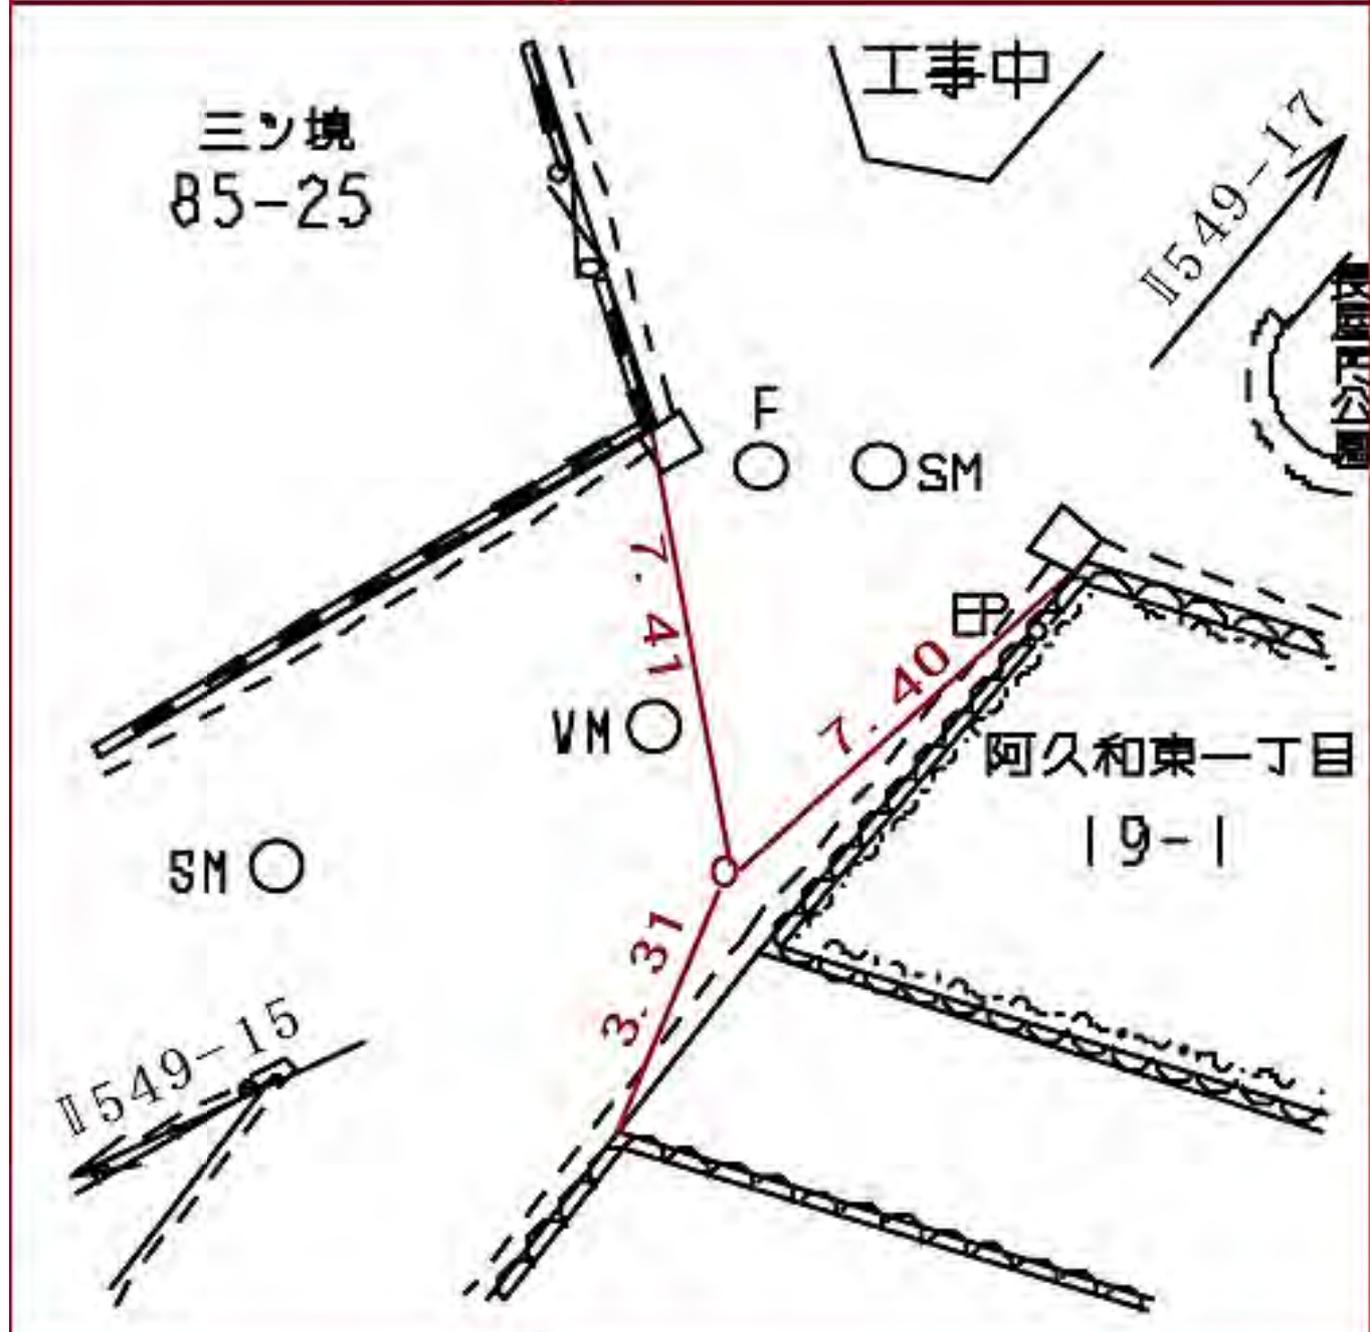


瀬谷区阿久和東一丁目一九番一地先

線番号	点番号	標識ノ種類	所在地
-----	-----	-------	-----

Ⅱ 549	17	<div style="border: 1px solid black; border-radius: 15px; padding: 5px; display: inline-block;">金属標</div> ・鋏・木杭	瀬谷区阿久和東一丁目四二番地先
-------	----	---	-----------------

要 図	キザニ	
-----	-----	--

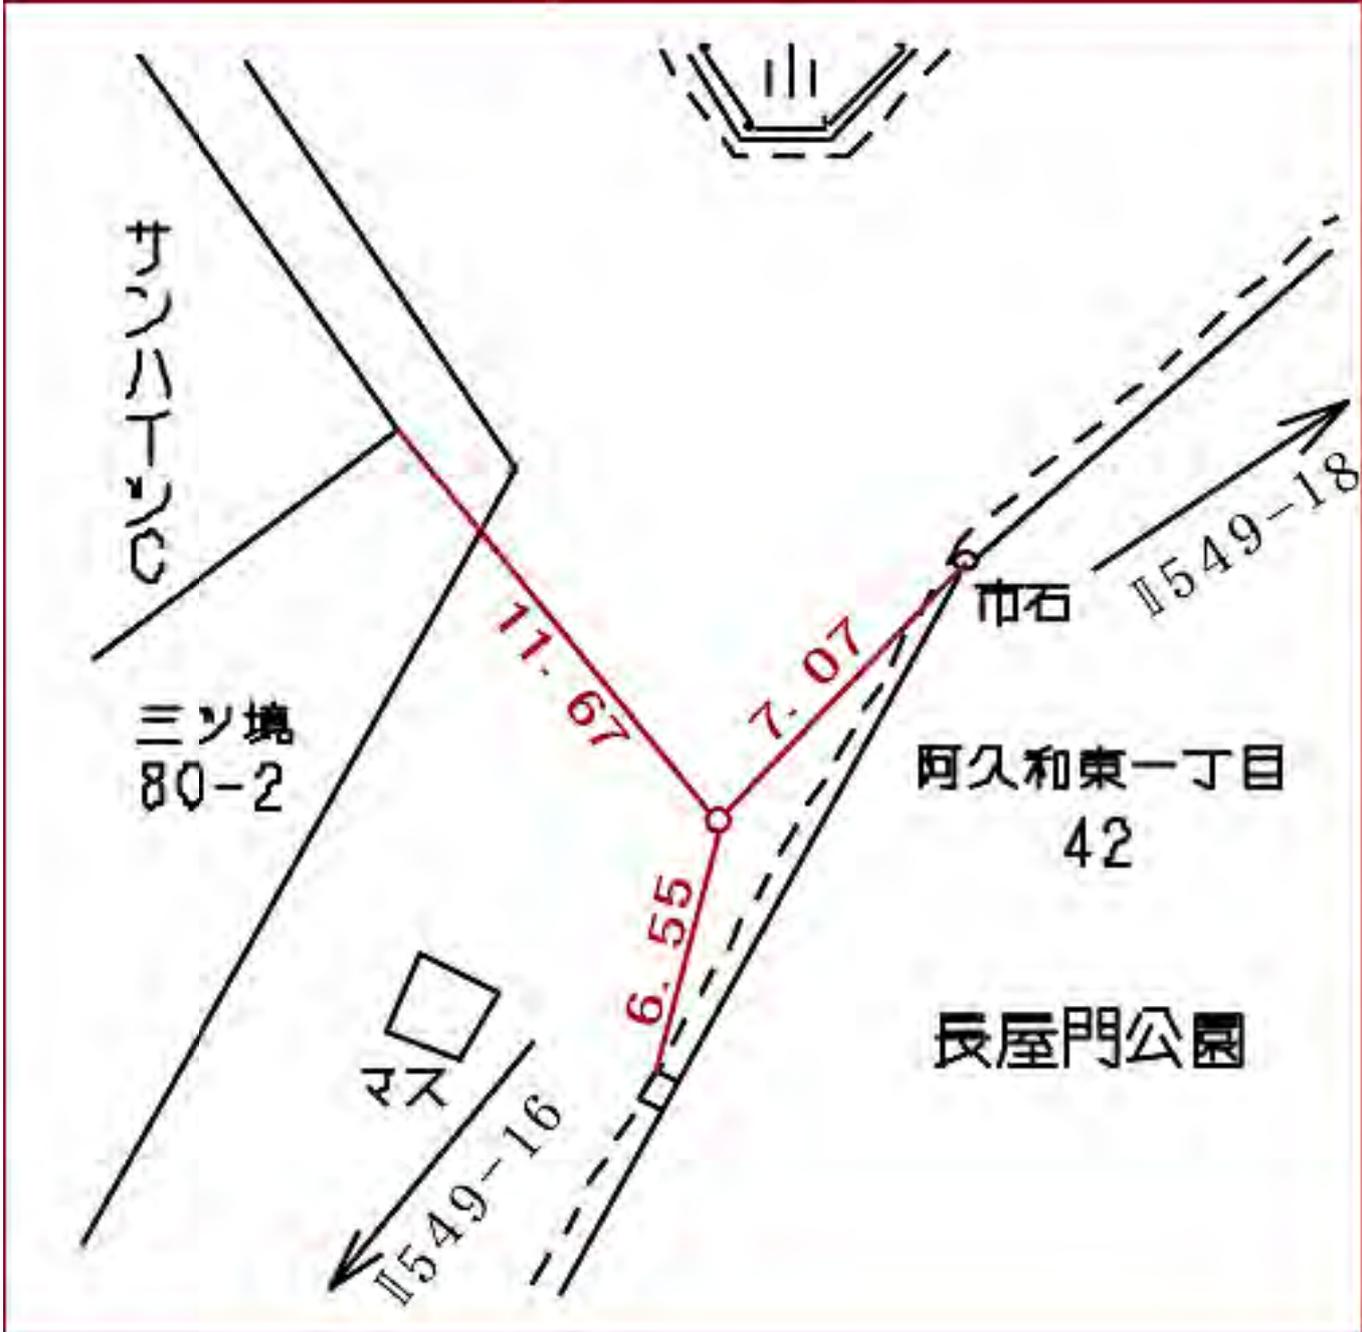

線番号

点番号

標識ノ種類

所在地

Ⅱ 549

18

金属標・鋏・木杭


要

図

キザミ・標石

瀬谷区阿久和東一丁目四二番地先


三ツ境 78

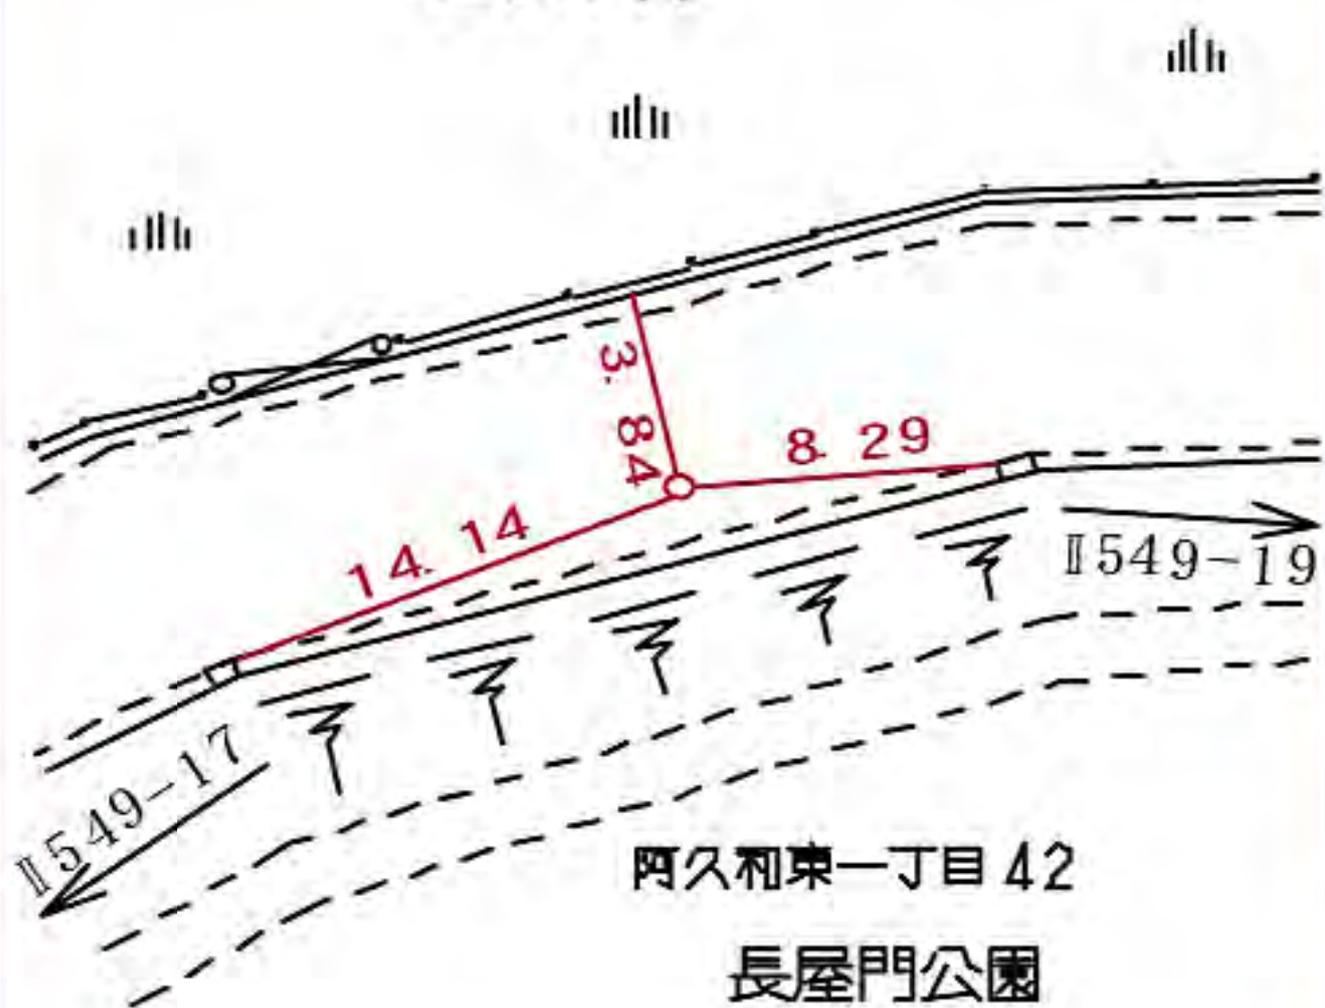

線番号	点番号	標識ノ種類	所在地
-----	-----	-------	-----

II 549	19	<div style="border: 1px solid black; border-radius: 15px; padding: 5px; display: inline-block;">金属標</div> ・鉄・木杭	瀬谷区阿久和東一丁目四五番一〇地先
--------	----	---	-------------------

要図	キザ三	
----	-----	--

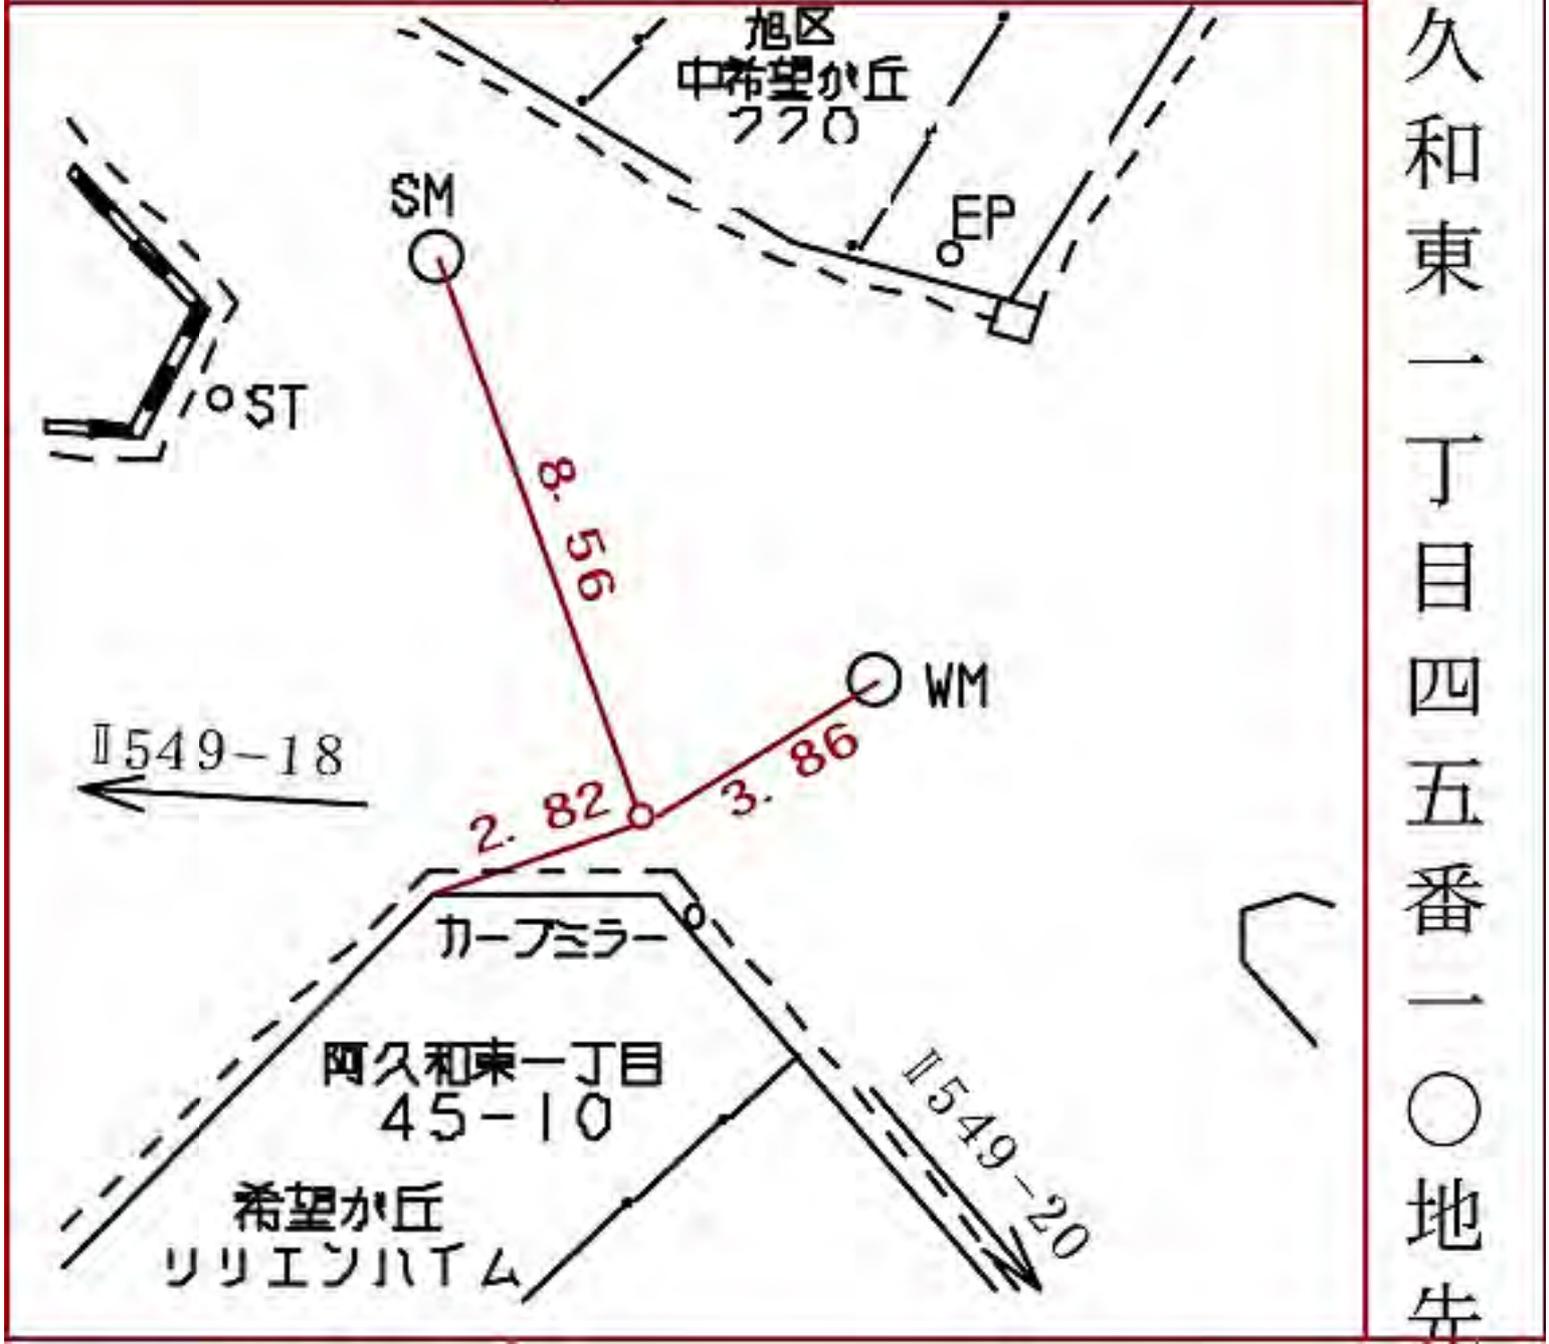

線番号	点番号	標識ノ種類	所在地
II 549	20	<div style="border: 1px solid black; border-radius: 10px; display: inline-block; padding: 2px;">金属標</div> ・鋏・木杭	旭区中希望が丘
要 図		キザニ	



旭区中希望が丘一六九番九地先

線番号	点番号	標識の種類	所在地
-----	-----	-------	-----


II 549	21	<div style="border: 1px solid black; border-radius: 15px; padding: 5px; display: inline-block;">金属標</div> ・鉄・木杭	旭区中希望が丘一六七番地先
--------	----	---	---------------

要 図	キザミ	
-----	-----	--



旭区中希望が丘一六七番地先


線番号	点番号	標識ノ種類	所在地
II 549	23	<div style="border: 1px solid black; border-radius: 15px; padding: 2px; display: inline-block;">金属標</div> ・鉄・木杭 キザミ・標石	旭区南希望が丘一〇八番八地先
要 図			

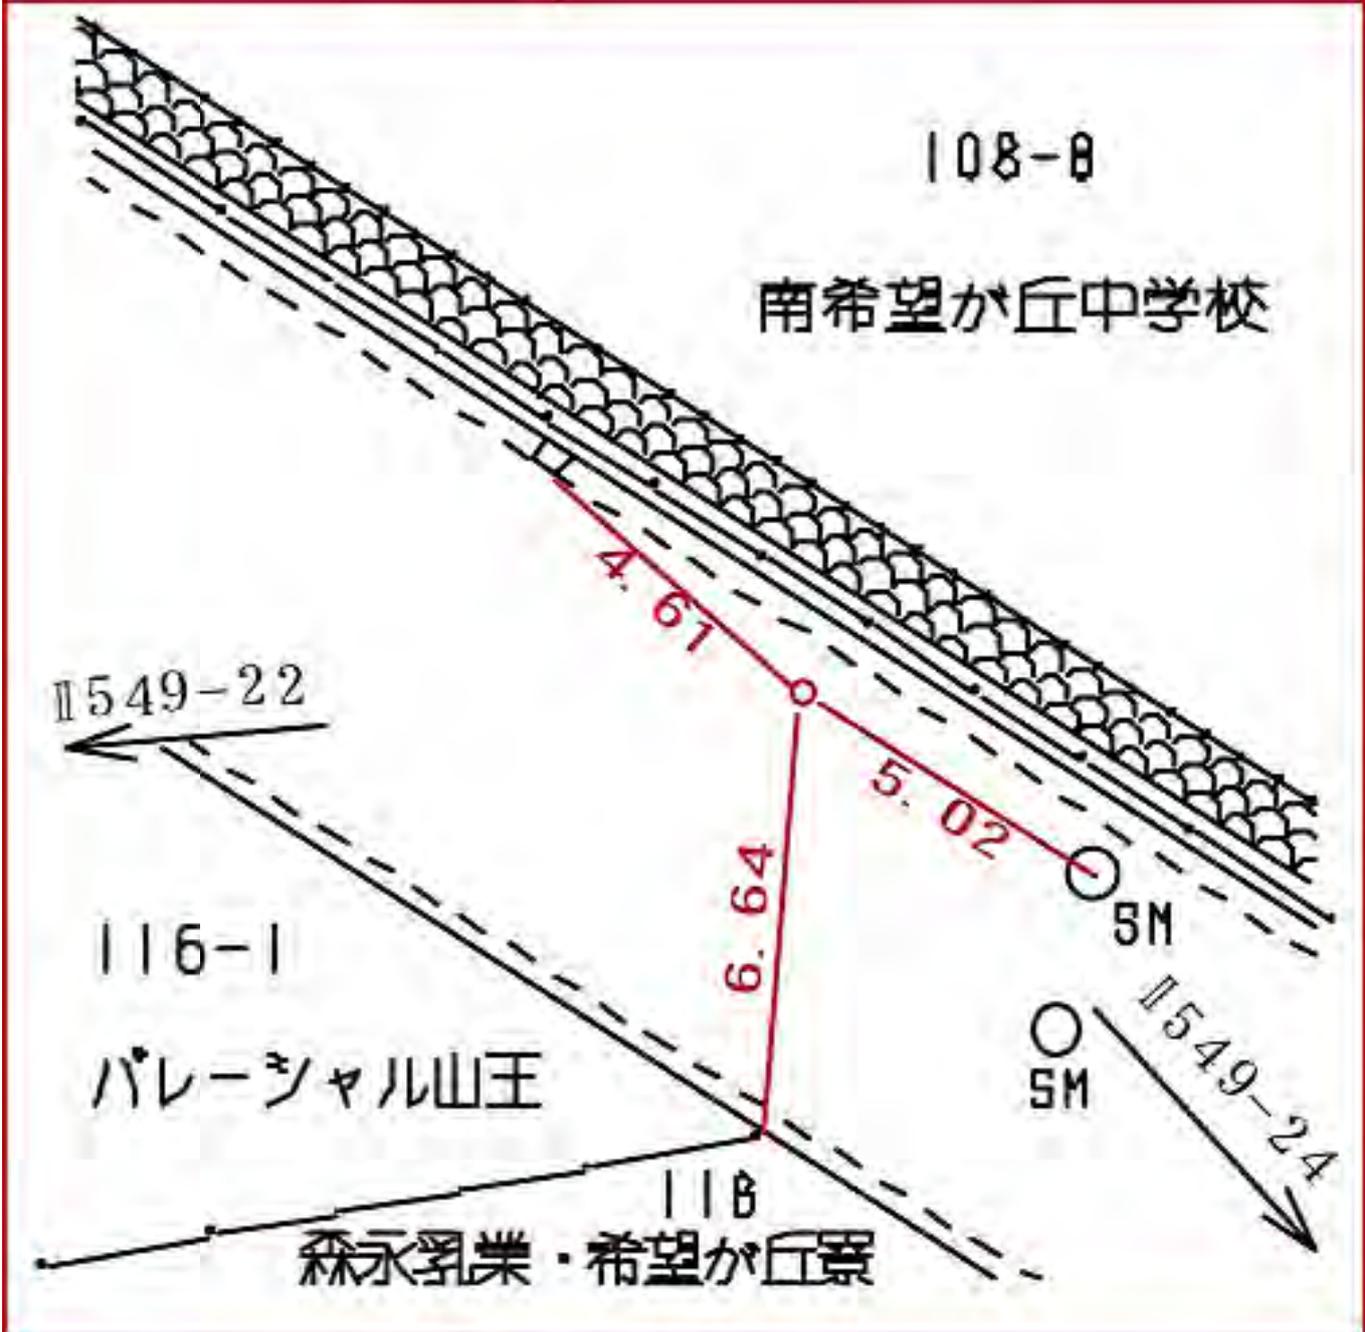


線番号	点番号	標識ノ種類	所在地
-----	-----	-------	-----

II 549	24	<div style="border: 1px solid black; border-radius: 15px; padding: 5px; display: inline-block;"> 金属標 </div> ・ 鉄 ・ 木杭	旭区南希望が丘一〇九番地先
--------	----	--	---------------

要 図	キザニ
-----	-----

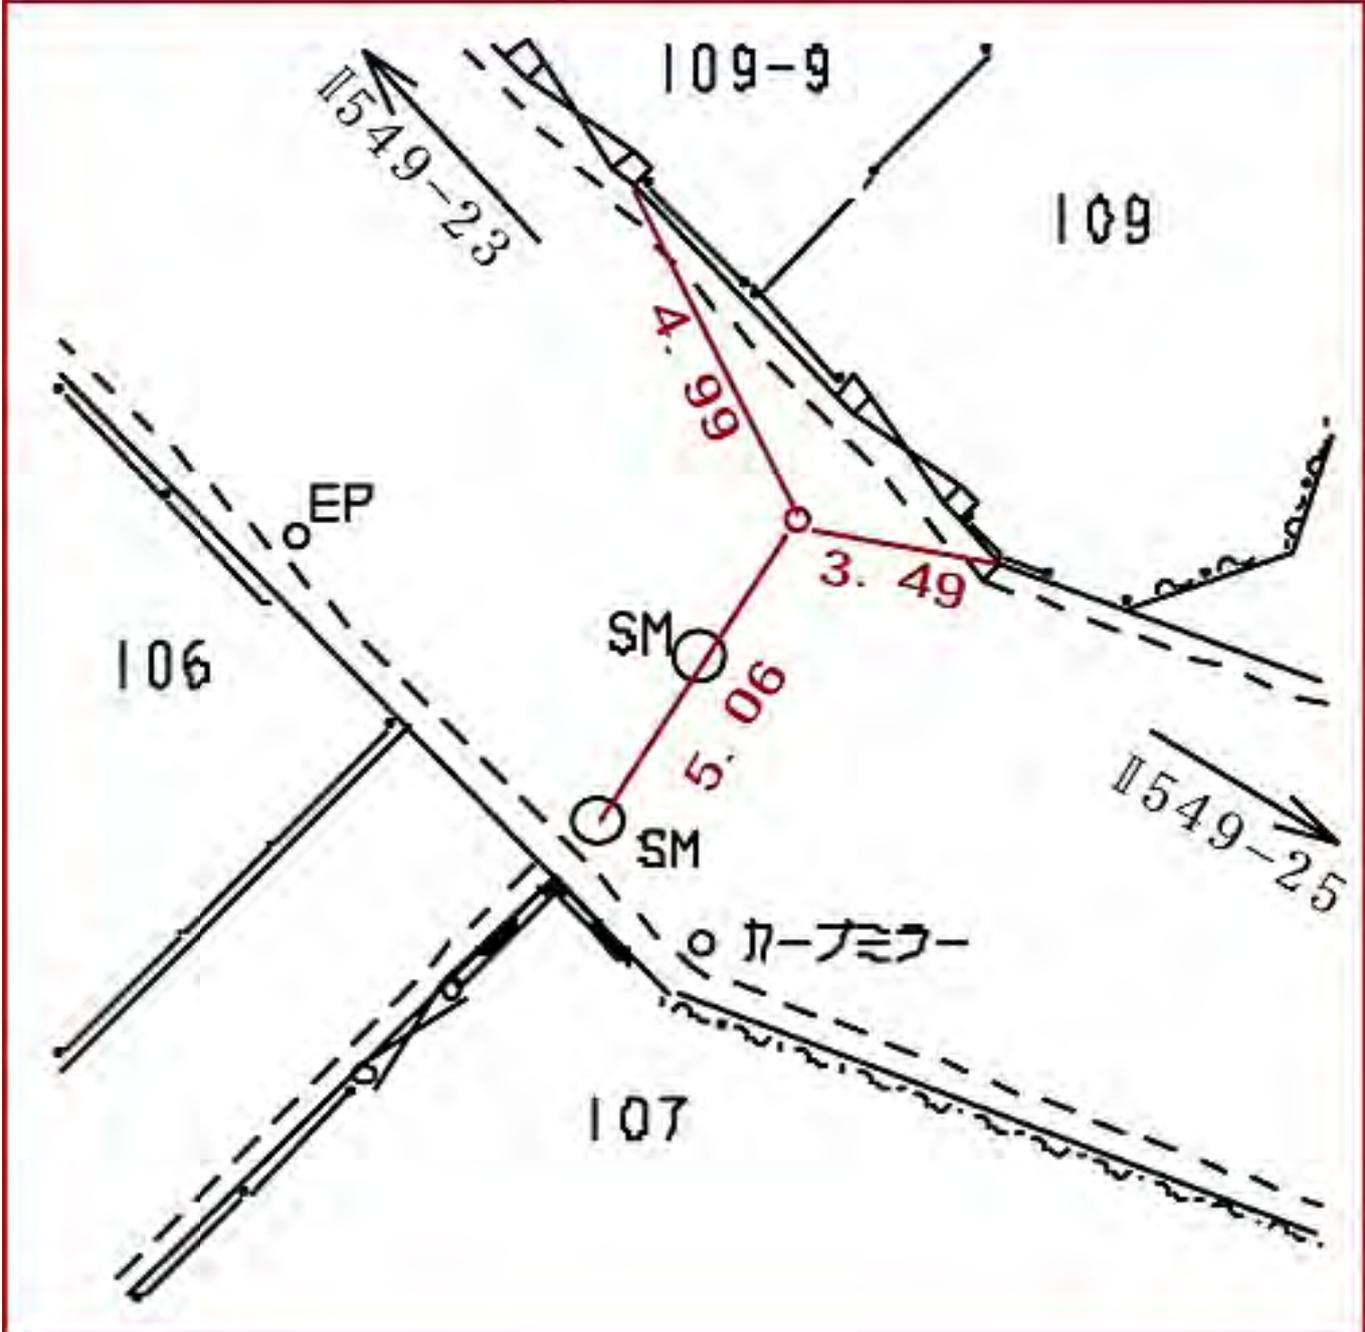

線番号	点番号	標識ノ種類	所在地
II 549	25	<div style="border: 1px solid black; border-radius: 15px; padding: 2px; display: inline-block;">金属標</div> ・鉄・木杭	旭区南希望が丘一〇一番地先
要 図			

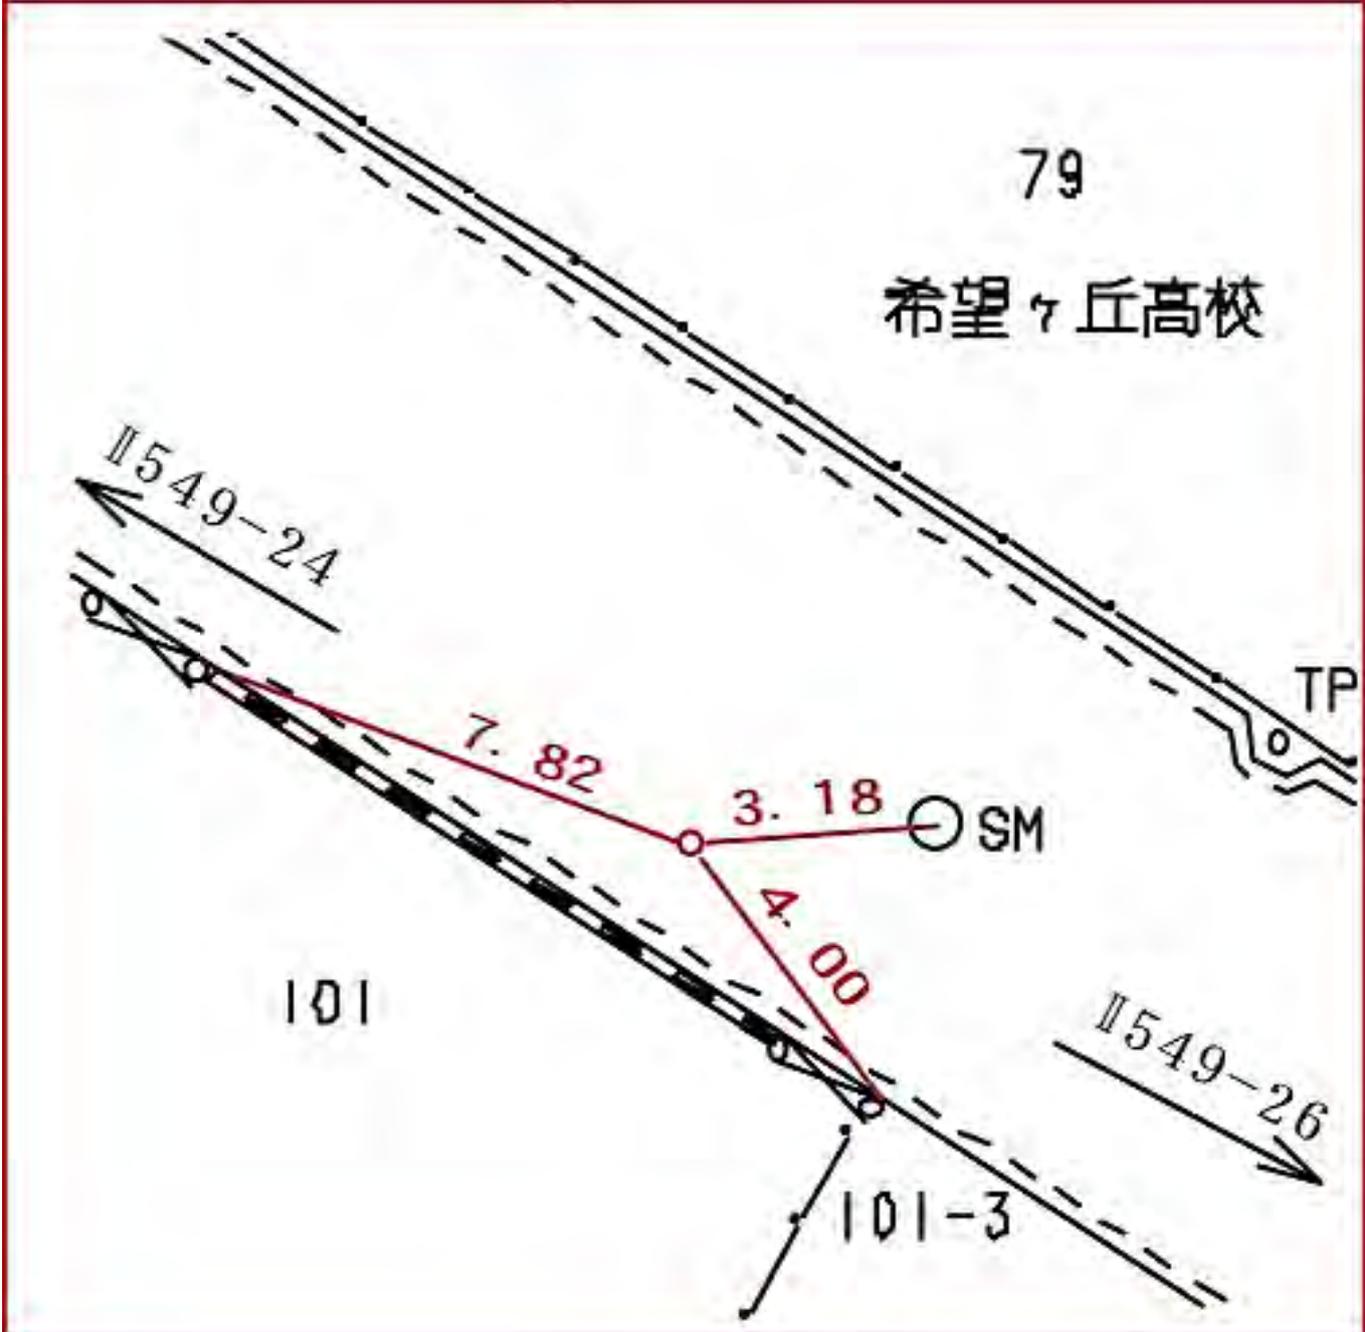

所在地

旭区南希望ヶ丘七八番地先

標識ノ種類

金属標。鋏。木杭

点番号

26


線番号

II 549

要

図


キザミ

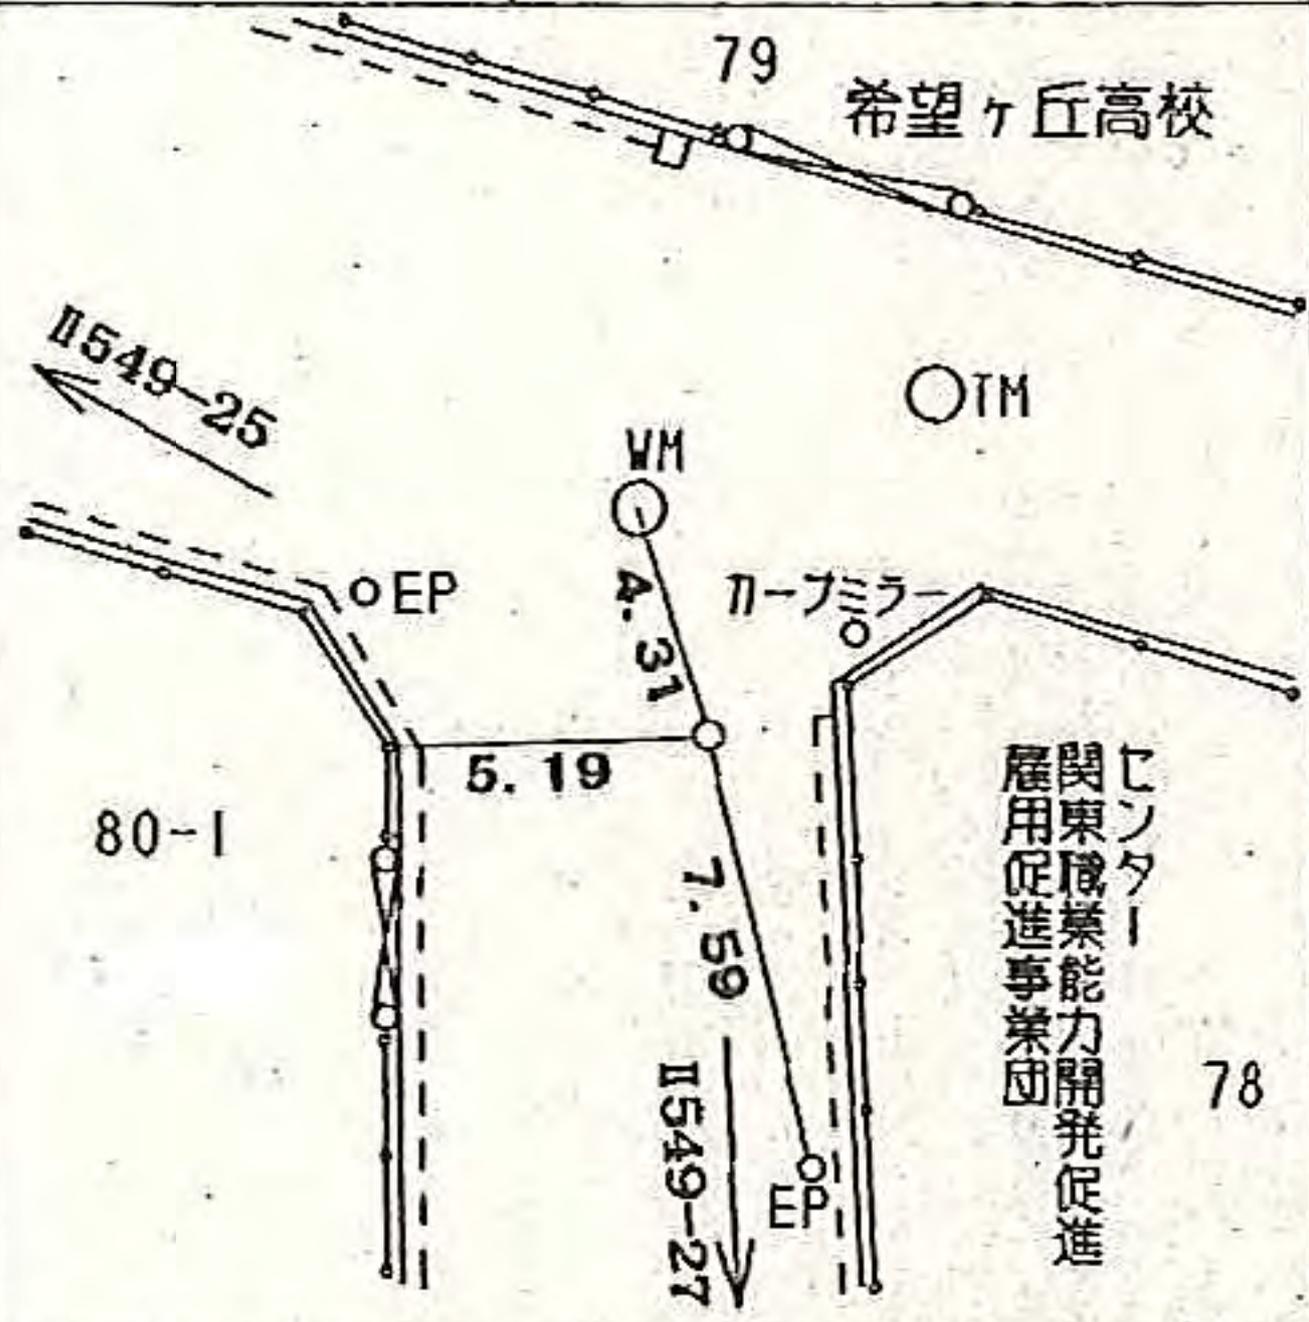

線番号	点番号	標識ノ種類	所在地
-----	-----	-------	-----

II 549	27	<div style="border: 1px solid black; border-radius: 15px; padding: 5px; display: inline-block;">金属標</div> ・鉄・木杭 キザミ・標石	旭区南希望が丘八四番四地先
--------	----	---	---------------

要 図		
-----	--	--

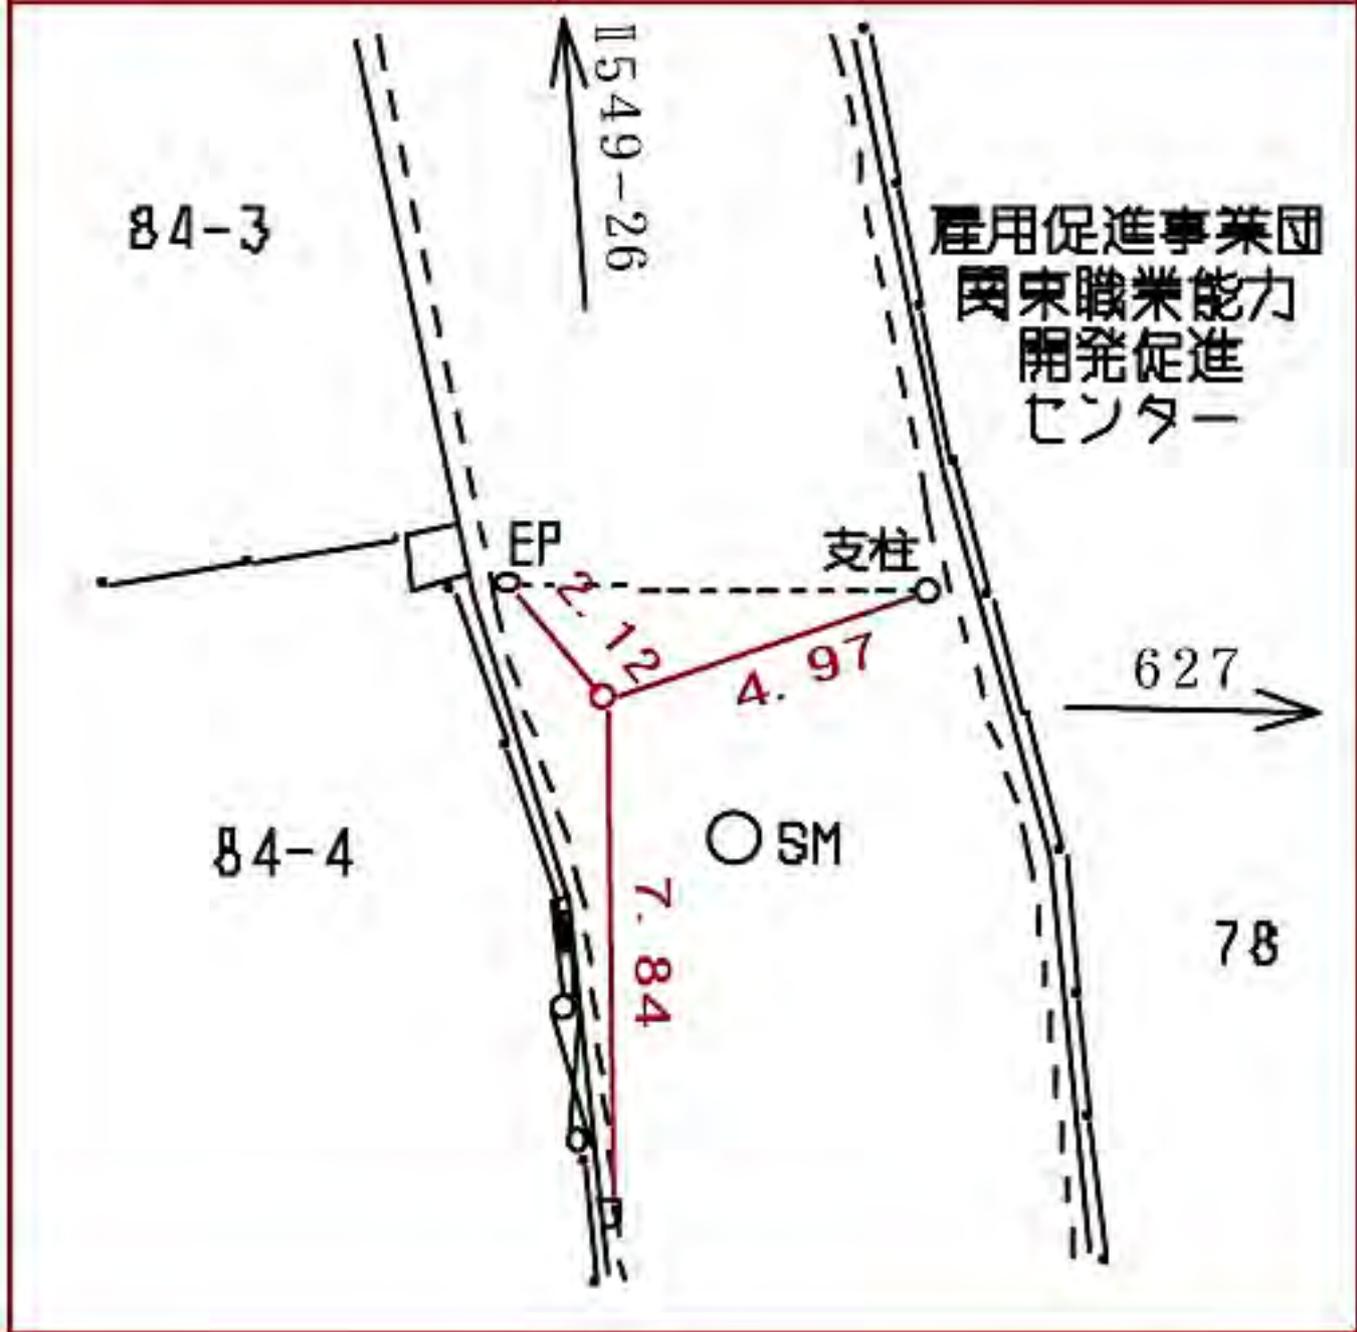

旭区南希望が丘八四番四地先