

所在地

緑区三保町三九一番地先

標識ノ種類

金属標 鋏・木杭  
キザミ


点番号

1

線番号

II 552

要 図

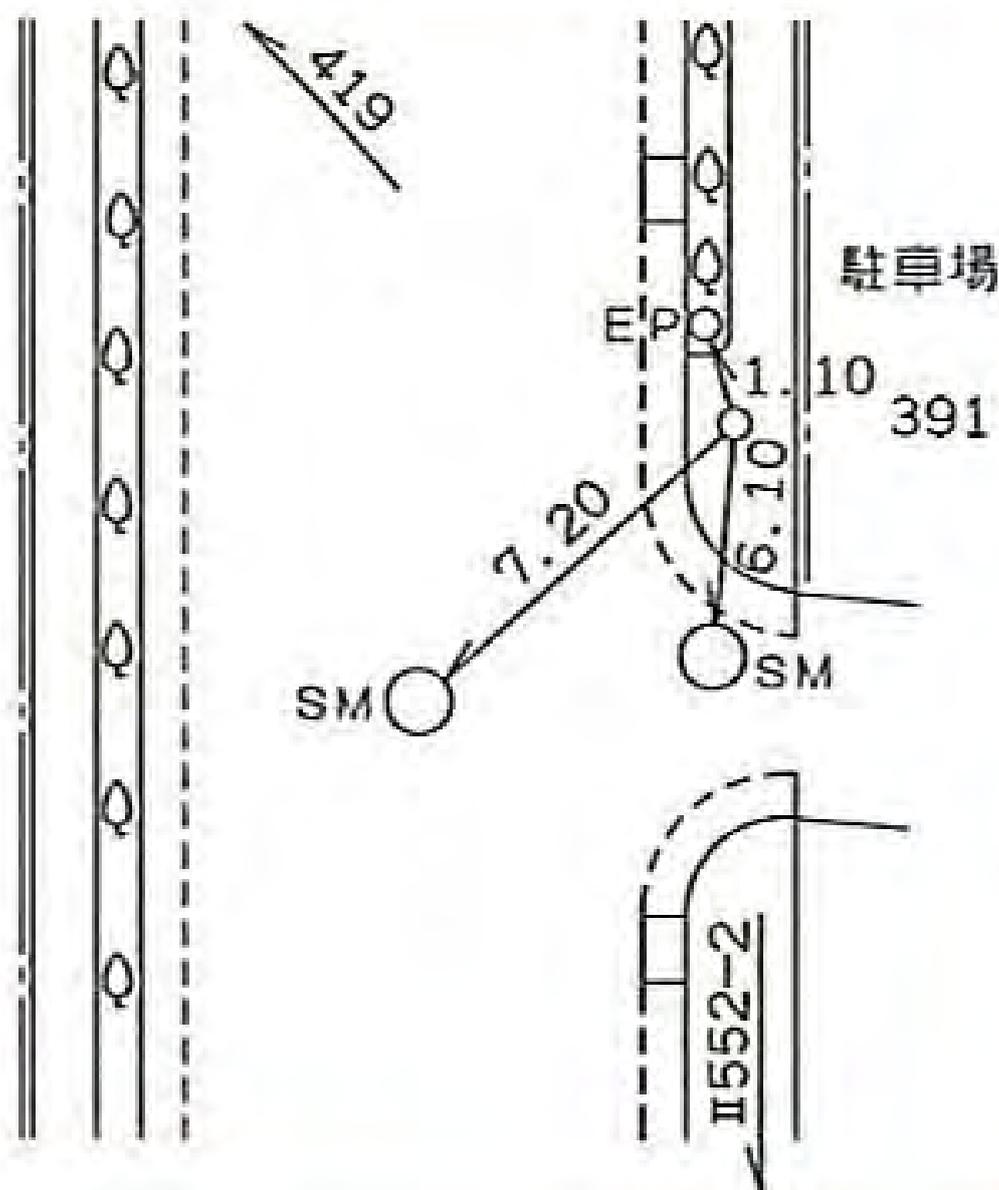

所在地

旭区若葉台一丁目一三番地先

標識ノ種類

金属標 鋏・木杭

キザミ


点番号

2

線番号

II552

要 図

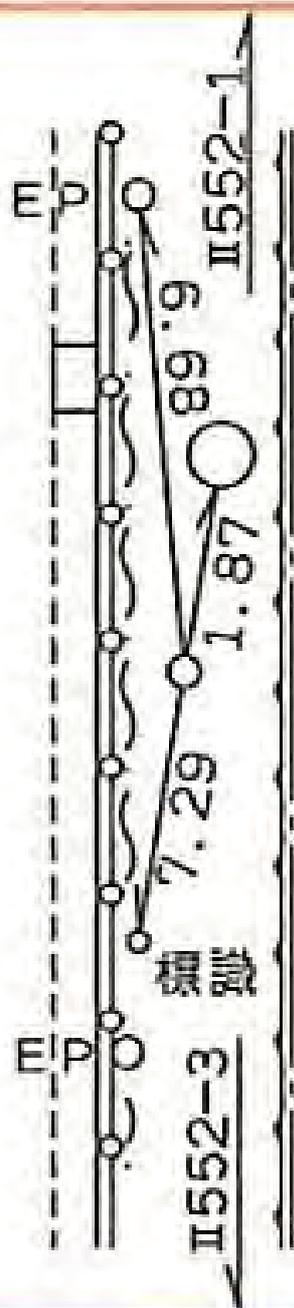

SM 若葉東中学校

13

所在地

旭区若葉台二丁目一一番地先

標識ノ種類

金属標・鋏・木杭

キザミ


点番号

3

線番号

II552

要 図

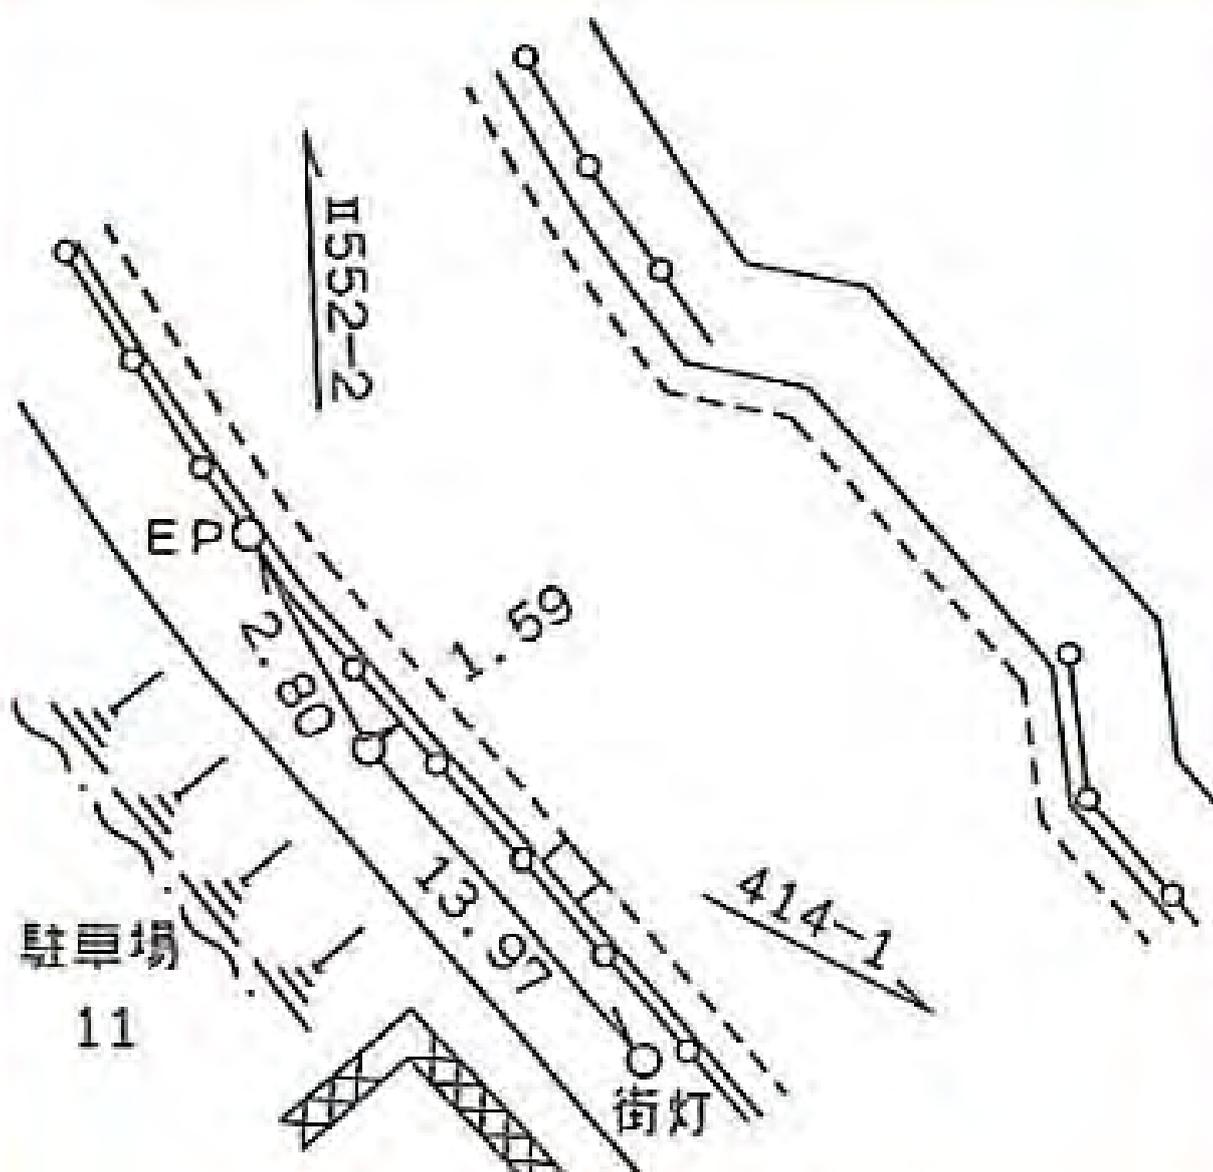

所在地

旭区若葉台一丁目七番地先

標識ノ種類

金属標・鋌・木杭

キザミ


点番号

4

線番号

II 552

要 図

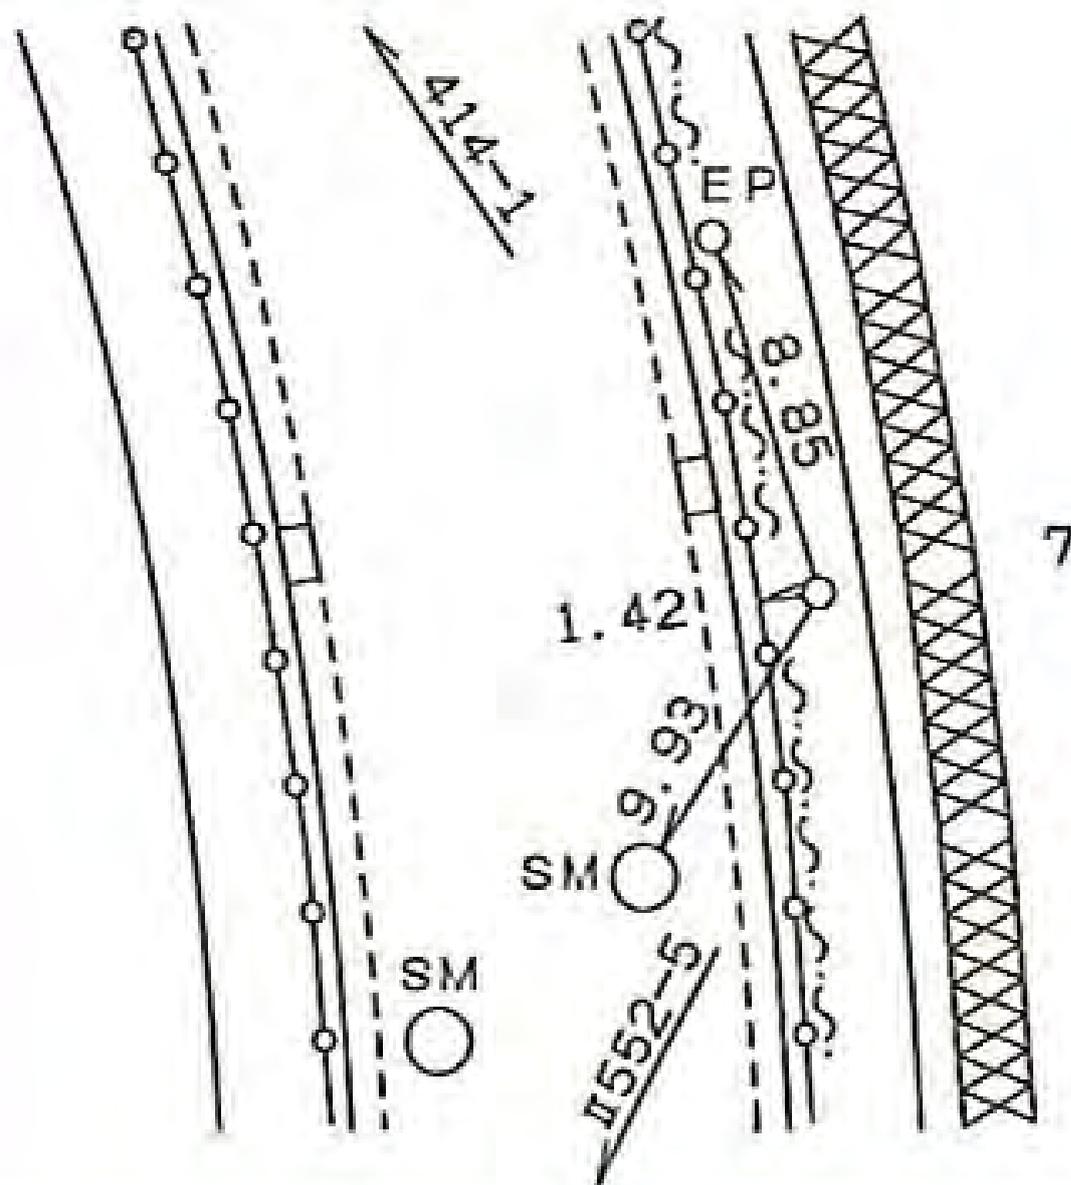

所在地

旭区若葉台一丁目七番地先

標識ノ種類

金属標・鋳・木杭

キザミ


点番号

5

線番号

II 552

要 図

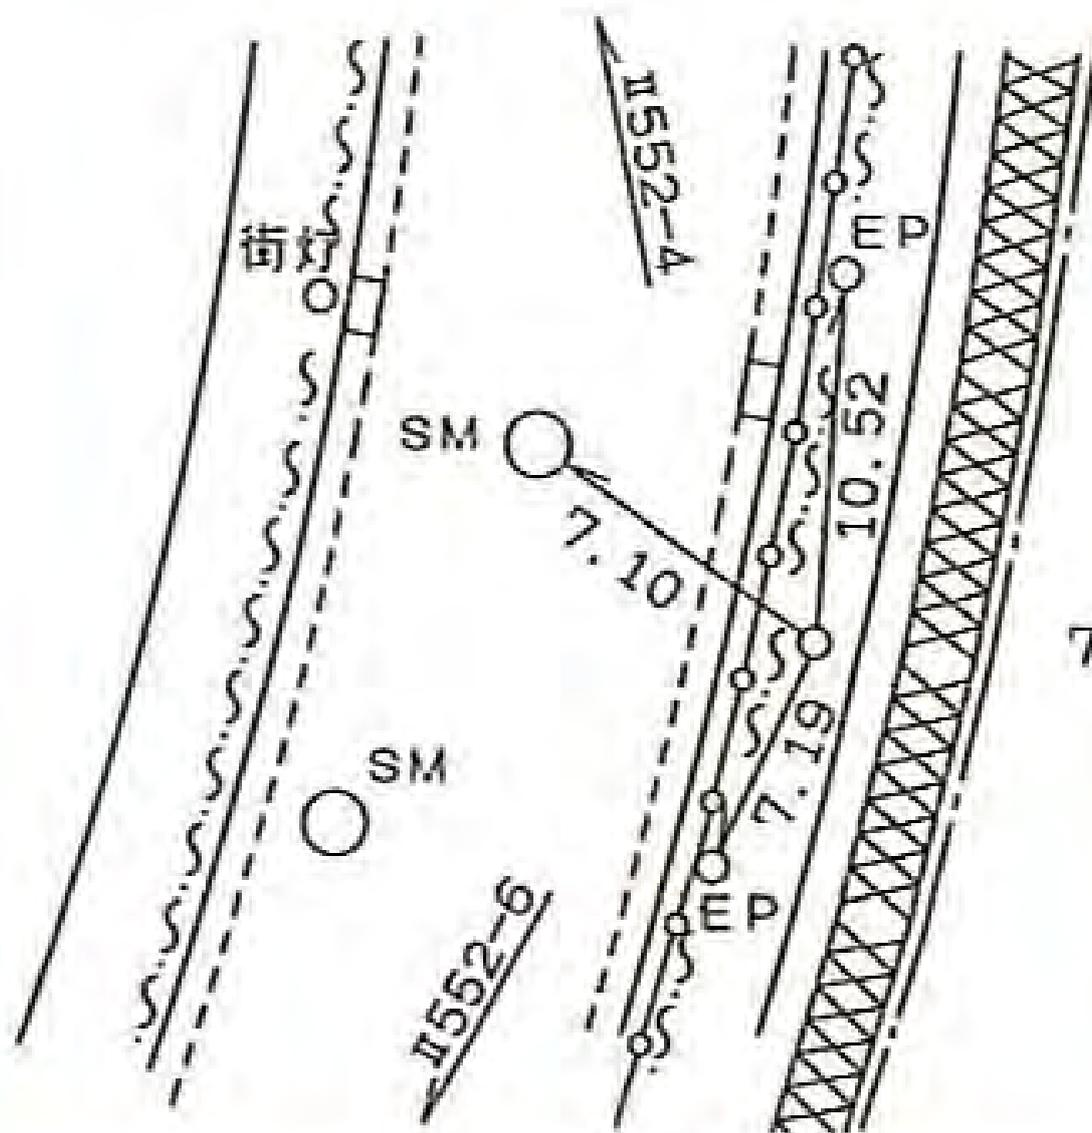

所在地

旭区若葉台一丁目三番地先

標識ノ種類

金属標・鋌・木杭

キザミ


点番号

6

線番号

II 552

要 図

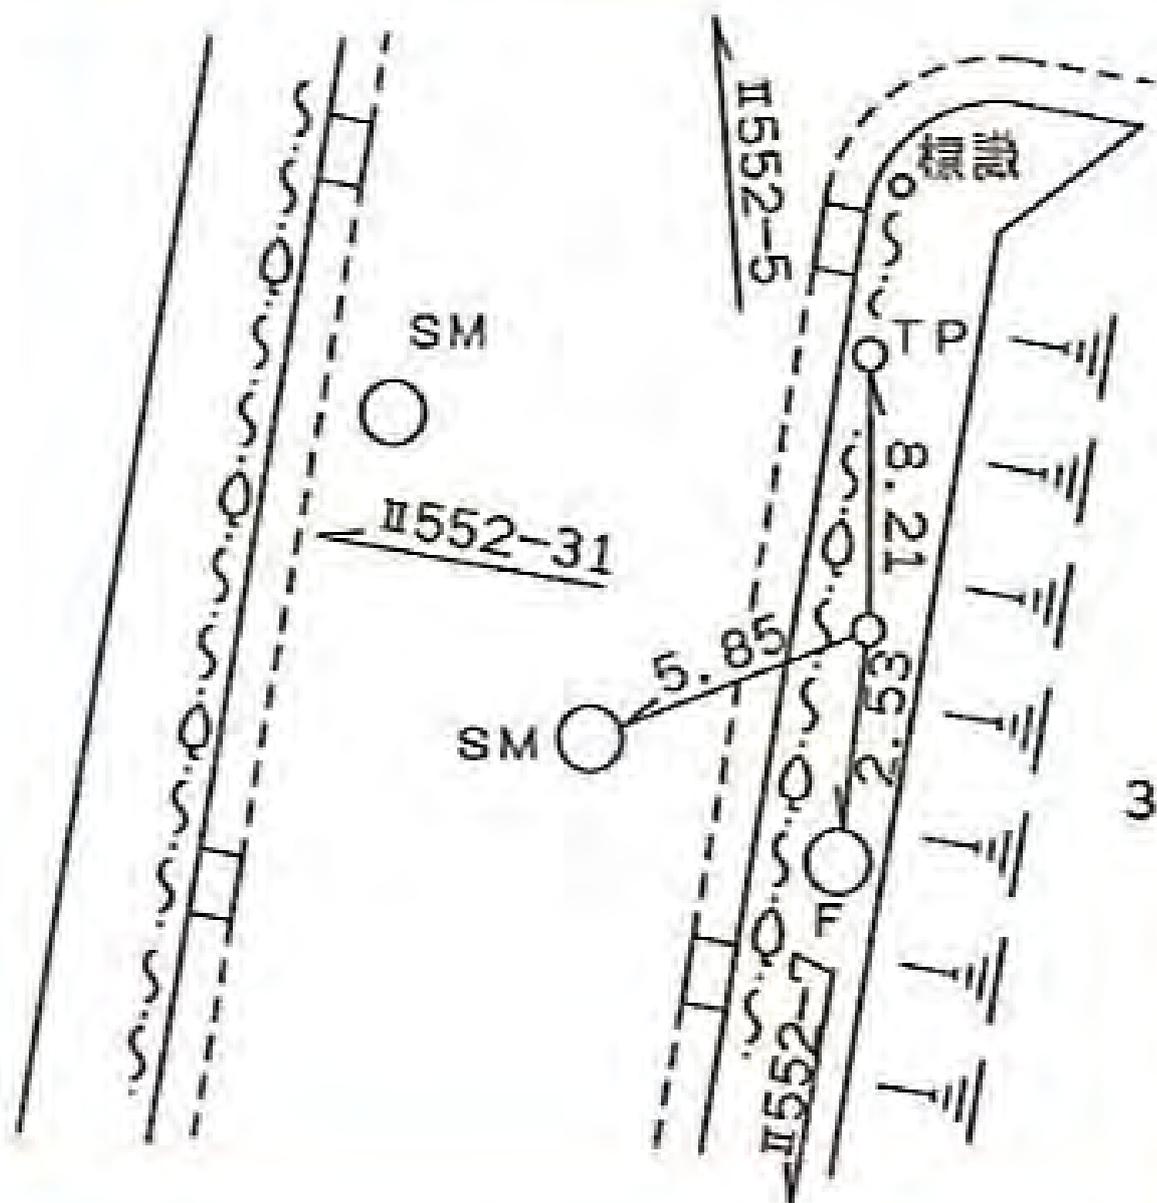

所在地

旭区上川井町二八四四番地先

標識ノ種類

金属標 鋏・木杭

キザミ


点番号

7

線番号

II552

要 図

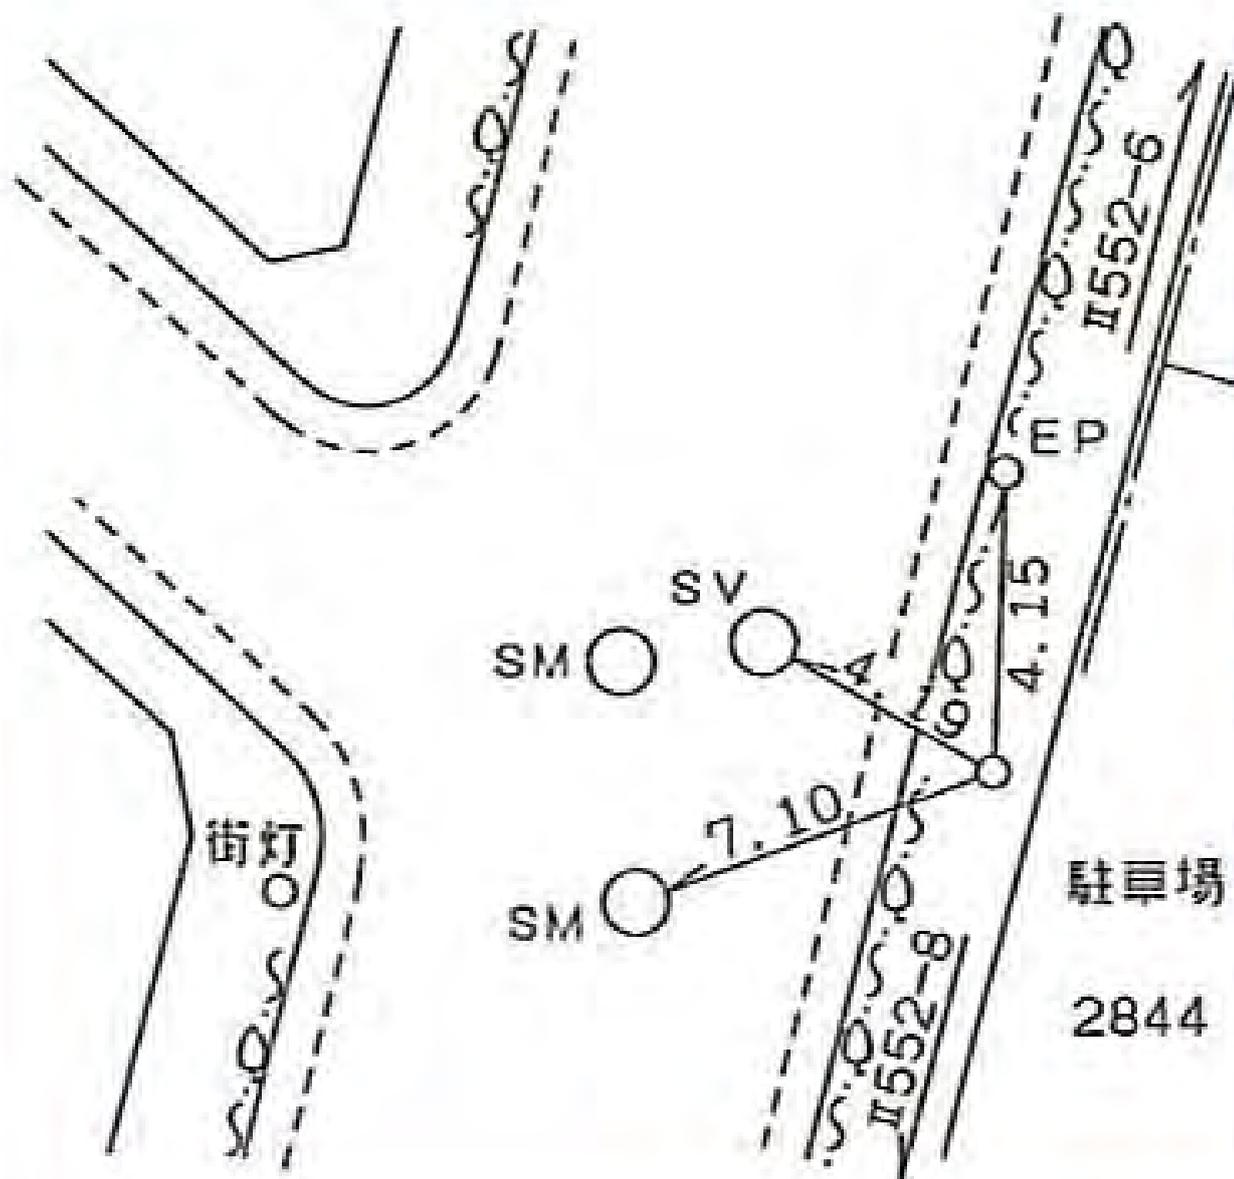

所在地

旭区上川井町六四一番地先

標識ノ種類

金属標 鉋・木杭

キザミ


点番号

8

線番号

II 552

要 図

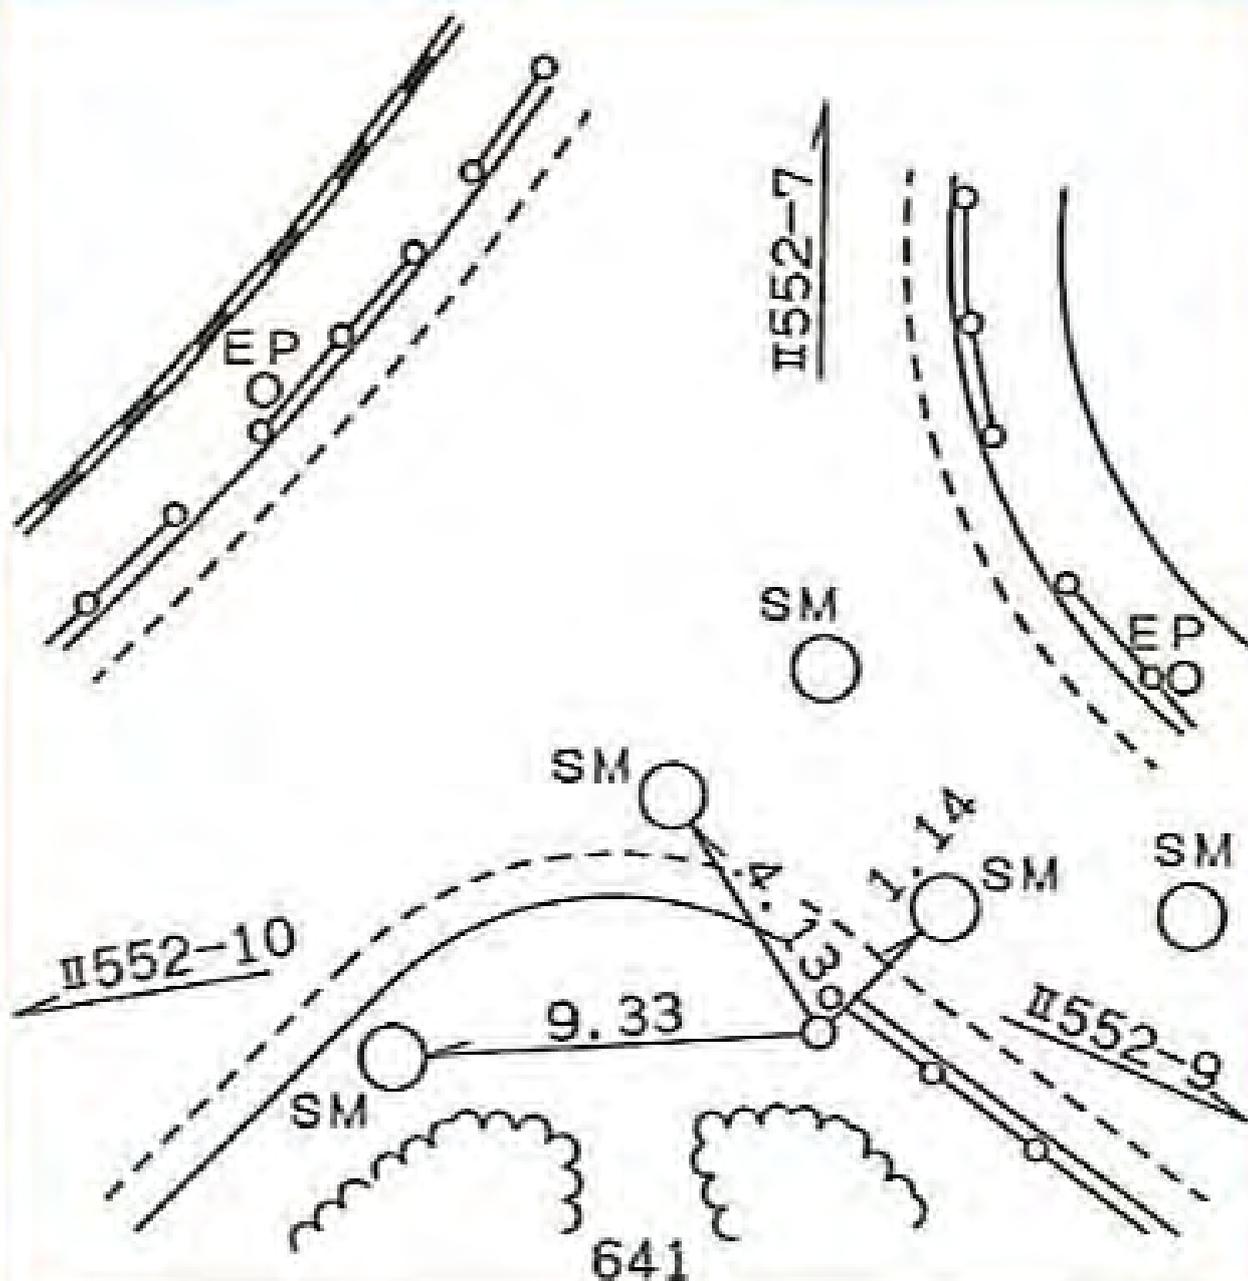

所在地

旭区上川井町六五五番地先

標識ノ種類

金属標・鋏・木杭

キザミ


点番号

9

線番号

II 552

要 図

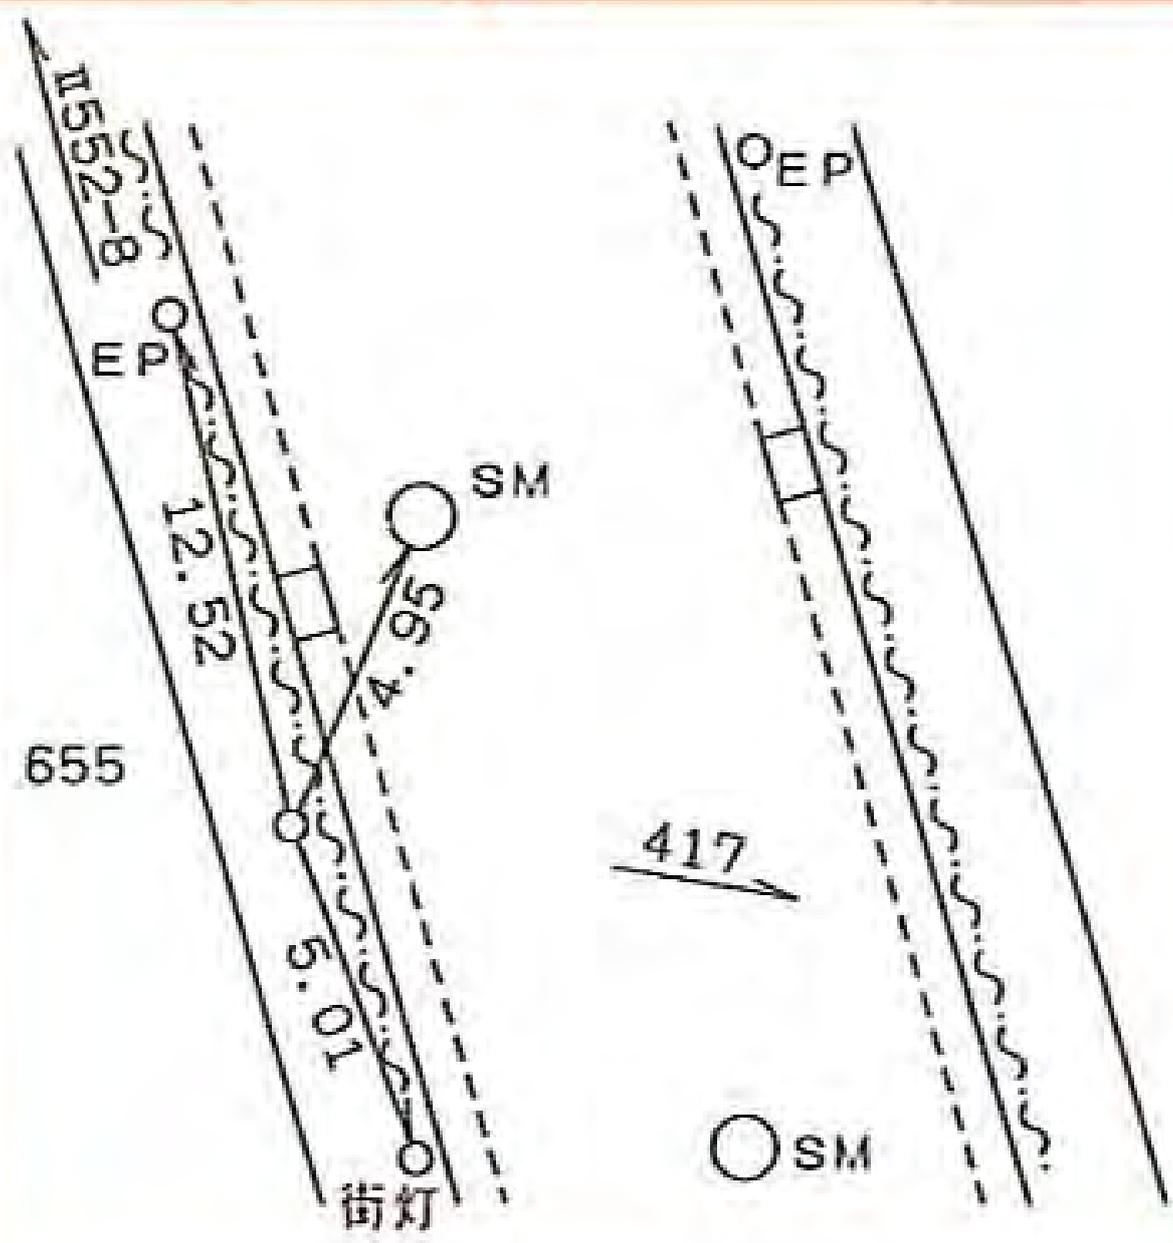

所在地

旭区若葉台三丁目一五番地先

標識ノ種類

金属標・鋌・木杭

キザミ


点番号

11

線番号

II 552

要 図

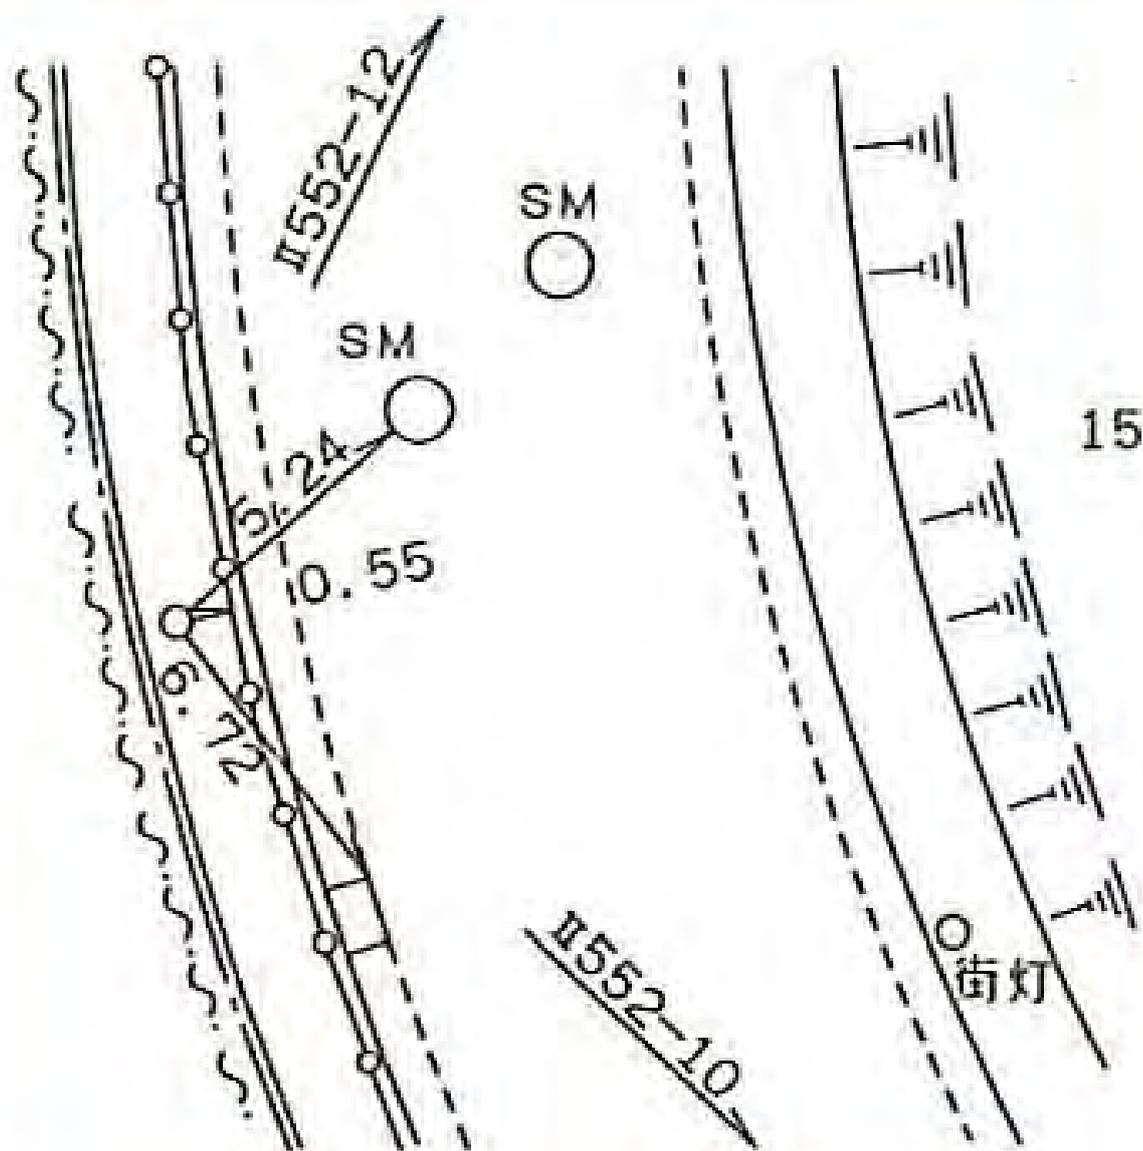

所在地

旭区若葉台三丁目一二番地先

標識ノ種類

金属標 鋌・木杭

キザミ


点番号

12

線番号

II 552

要 図

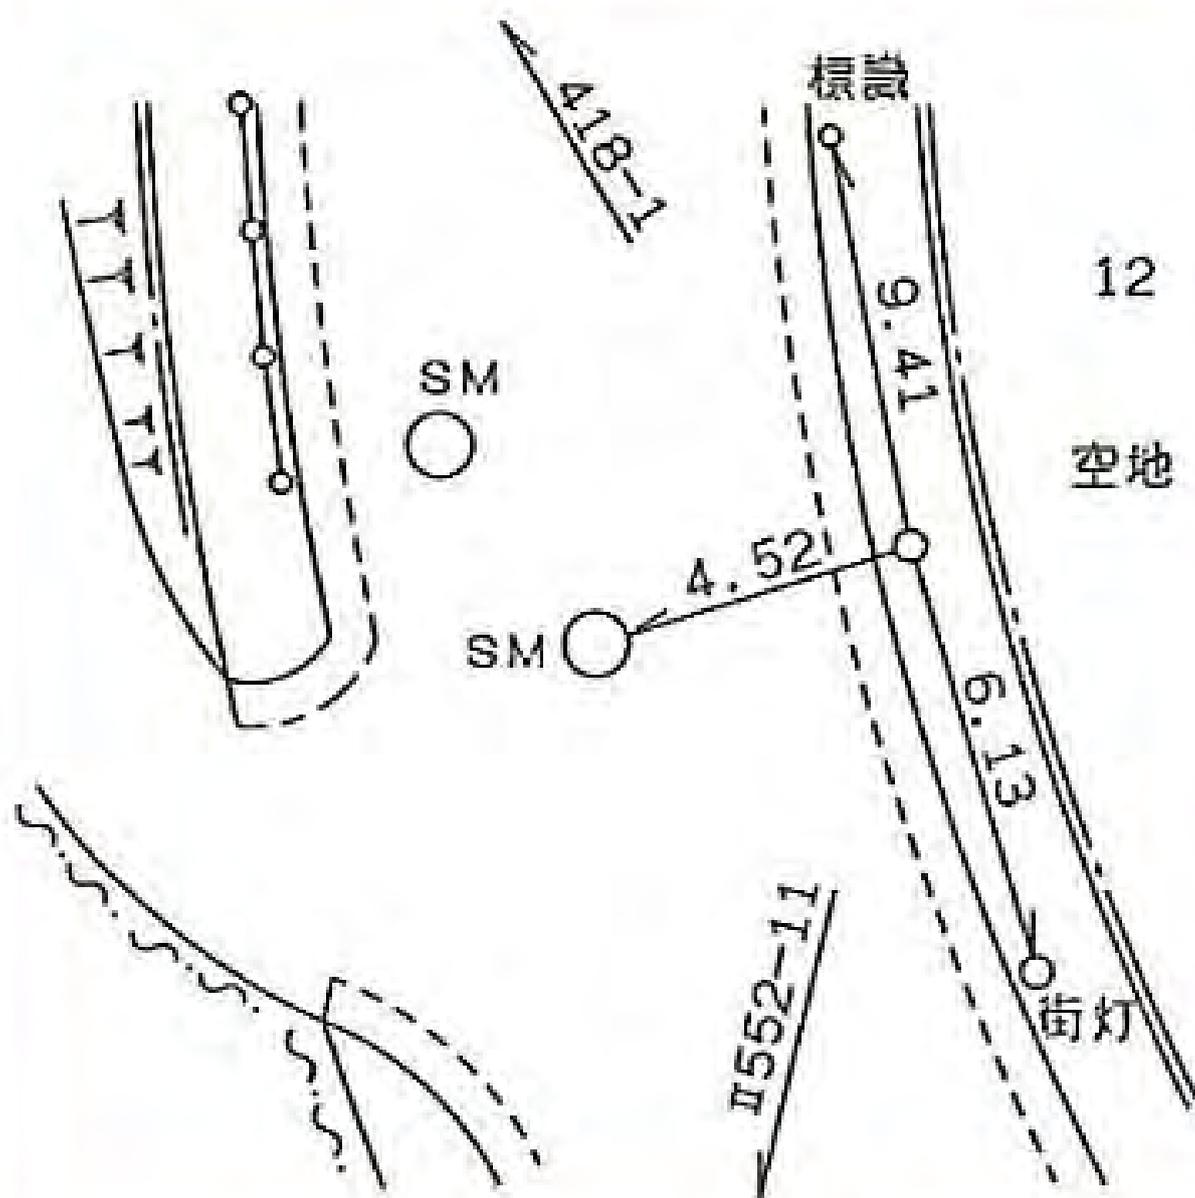

所在地

旭区若葉台四丁目二番地先

標識ノ種類

金属標・鉾・木杭

キザミ


点番号

13

線番号

II 552

要 図

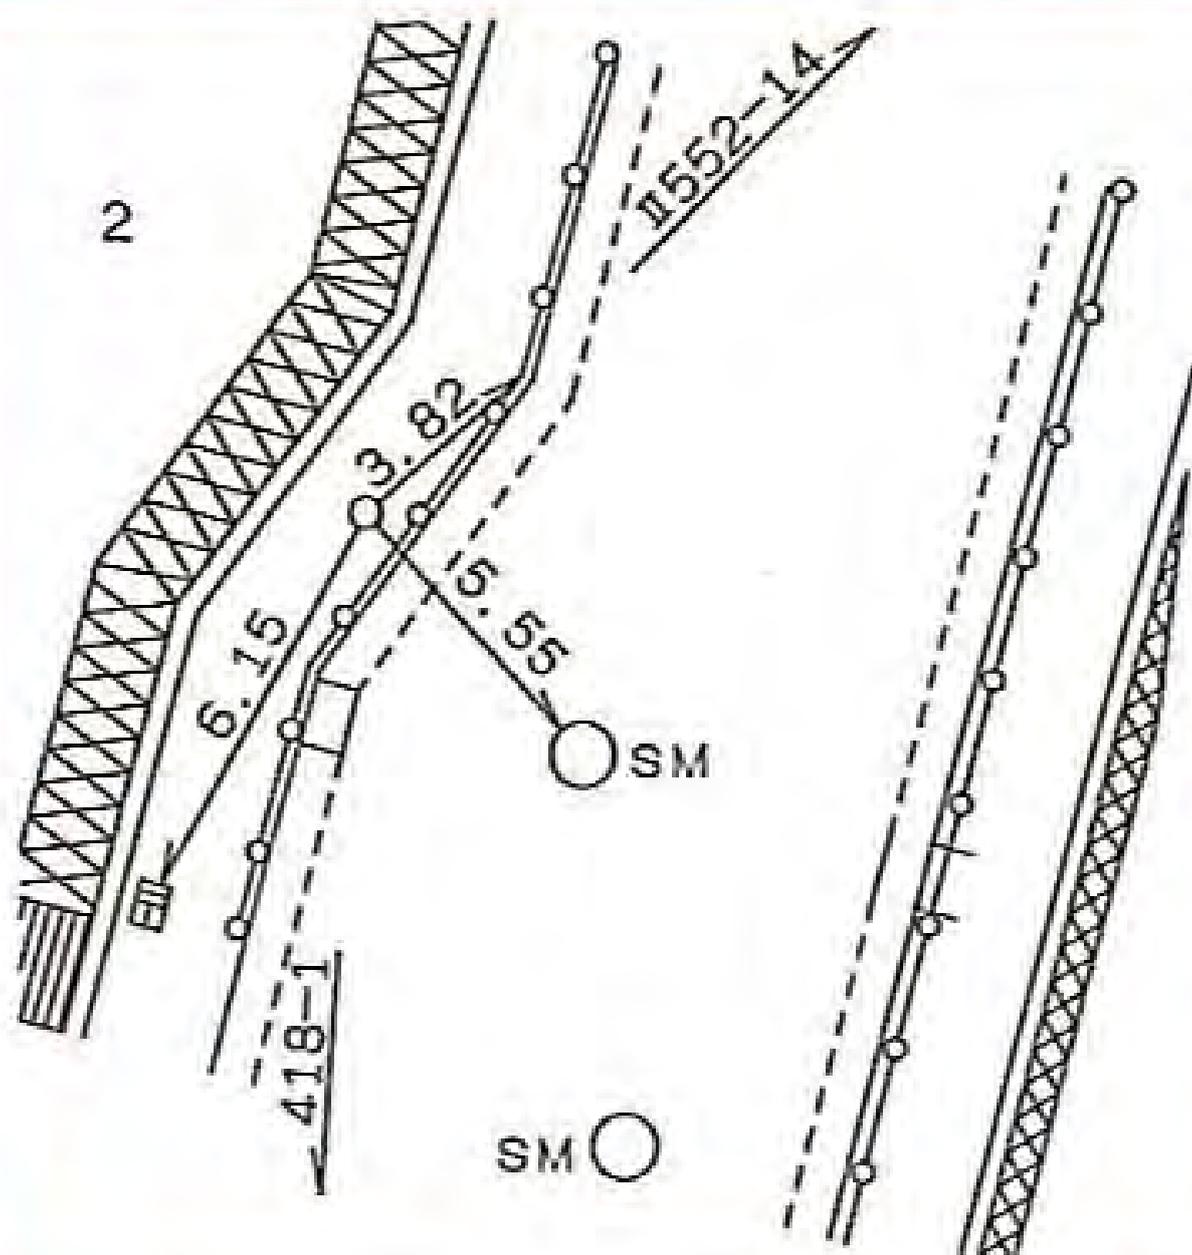

所在地

旭区若葉台三丁目九番地先

標識ノ種類

金属標・鋌・木杭

キザミ


点番号

14

線番号

II 552

要 図

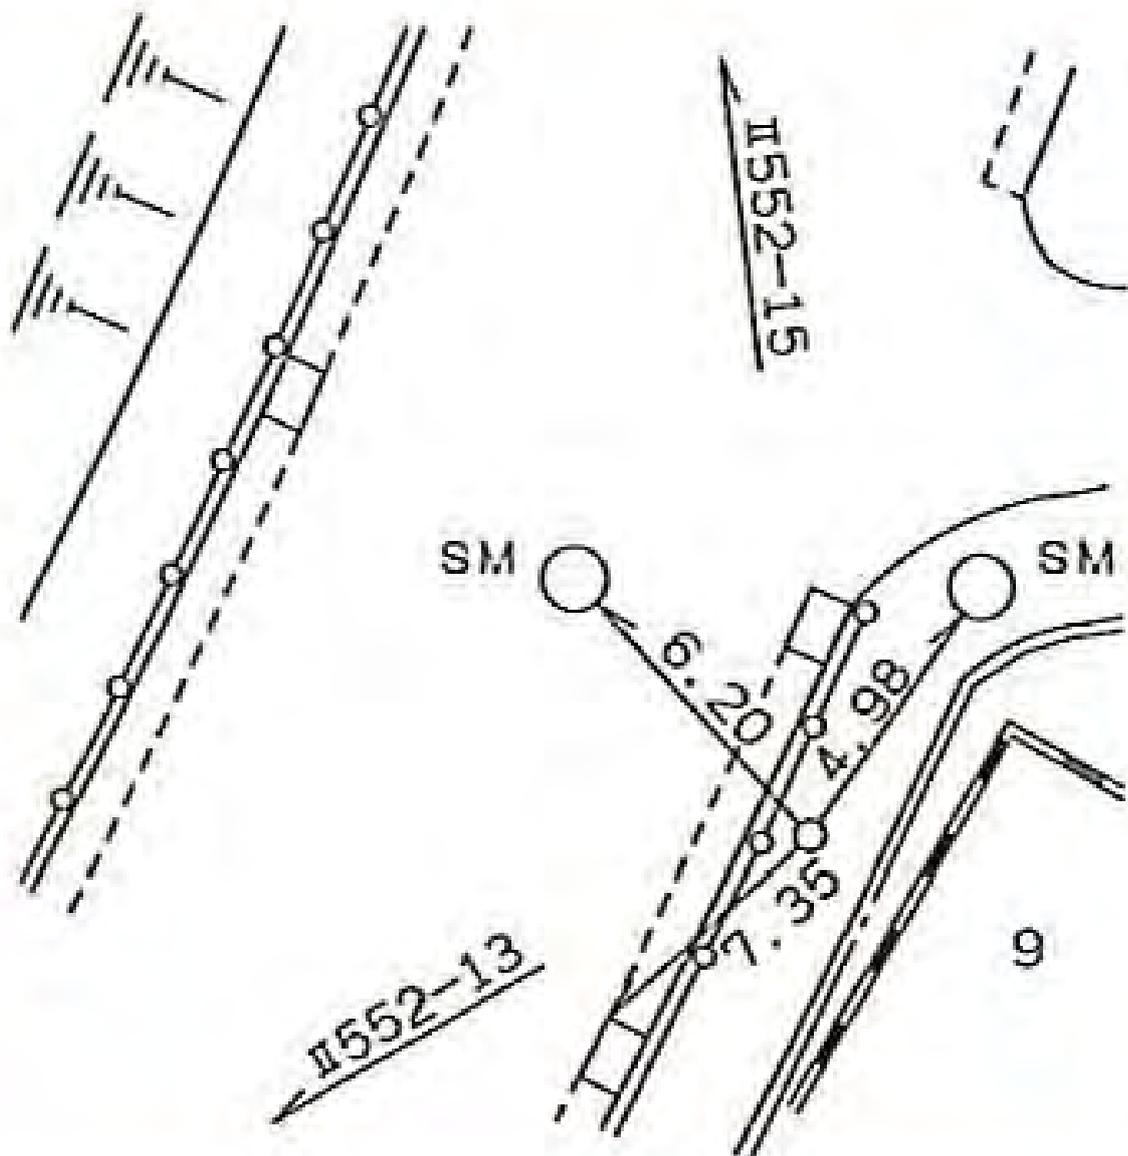

所在地

旭区若葉台三丁目七番地先

標識ノ種類

金属標・鋳・木杭

キザミ


点番号

15

線番号

II 552

要 図

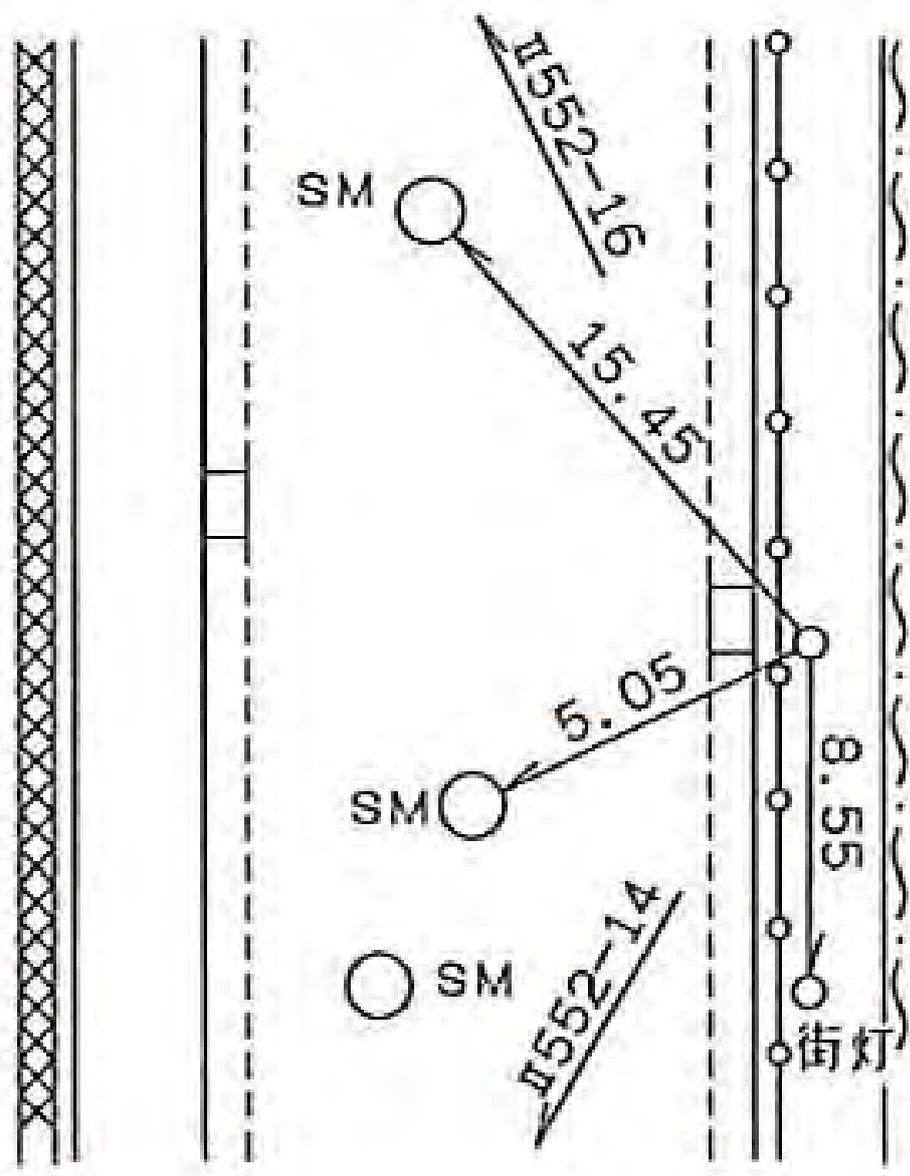

イ  
エ  
ウ  
ク  
ケ  
コ

所在地

旭区若葉台四丁目一七番地先

標識ノ種類

金属標・鋳・木杭

キザミ


点番号

16

線番号

II552

要 図

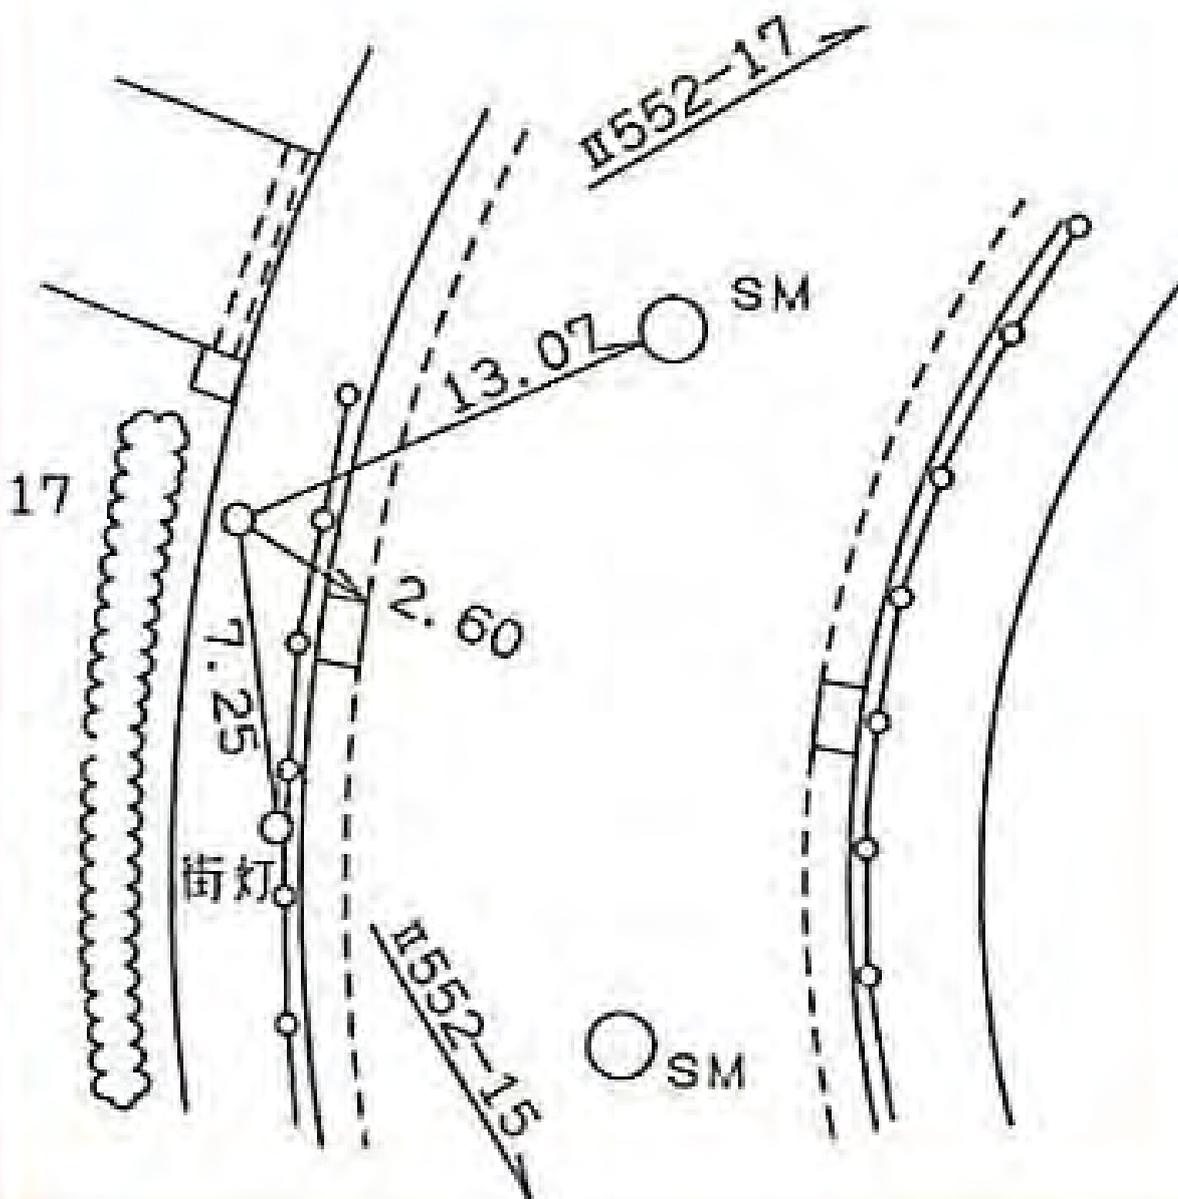

所在地

旭区若葉台二丁目一八番地先

標識ノ種類

金属標 鋳・木杭

キザミ


点番号

17

線番号

II 552

要 図

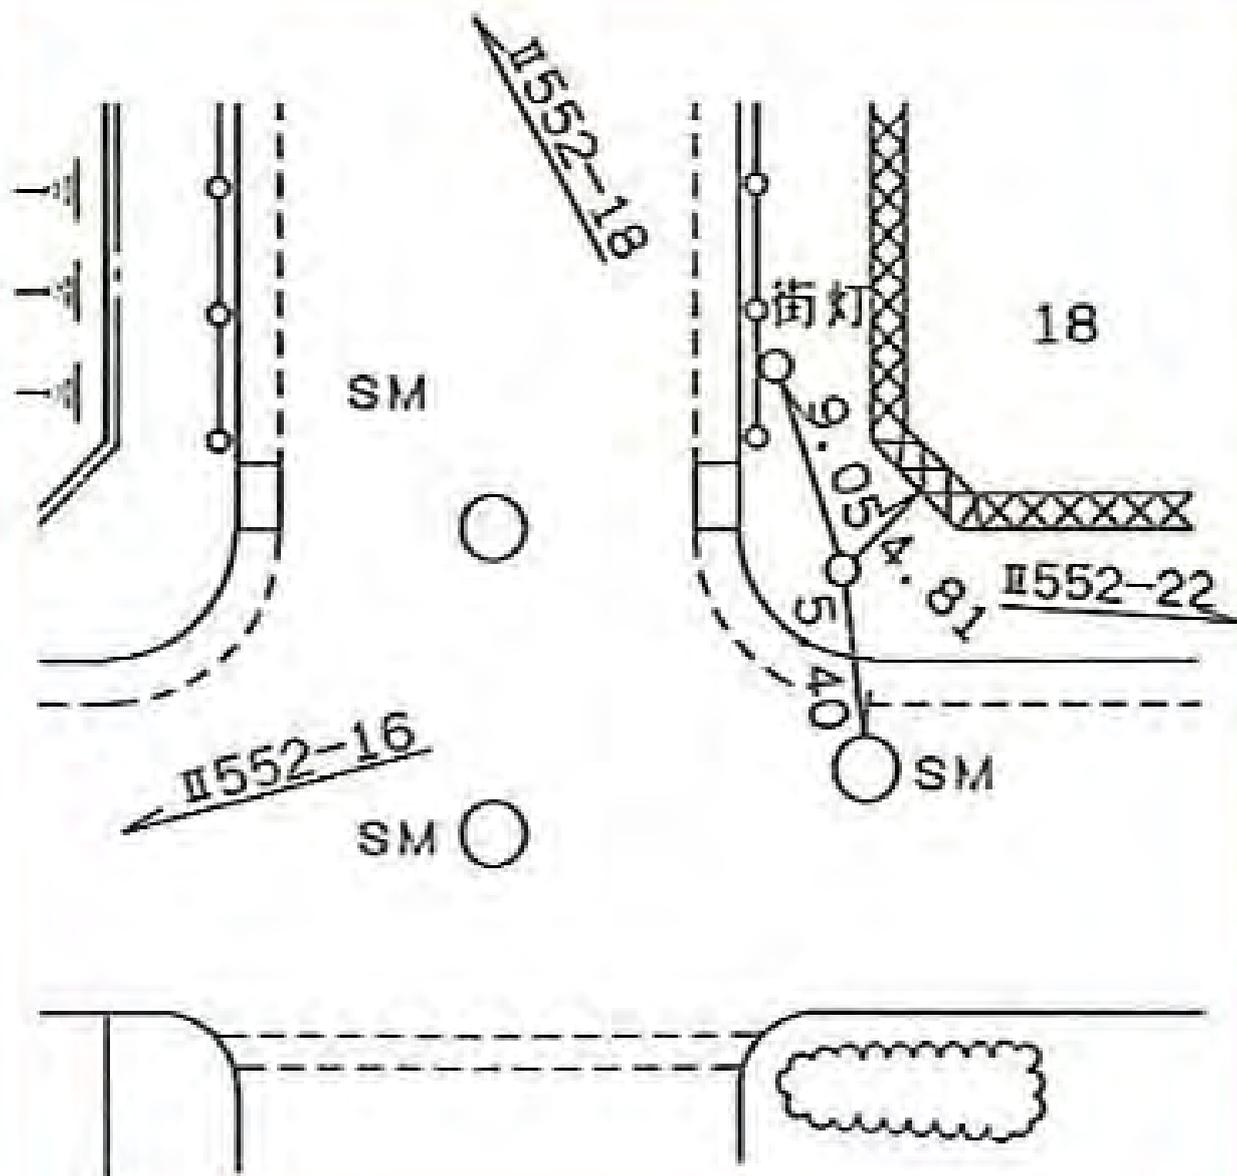

所在地

旭区若葉台二丁目一六番地先

標識ノ種類

金属標・鋏・木杭

キザミ


点番号

19

線番号

II 552

要 図

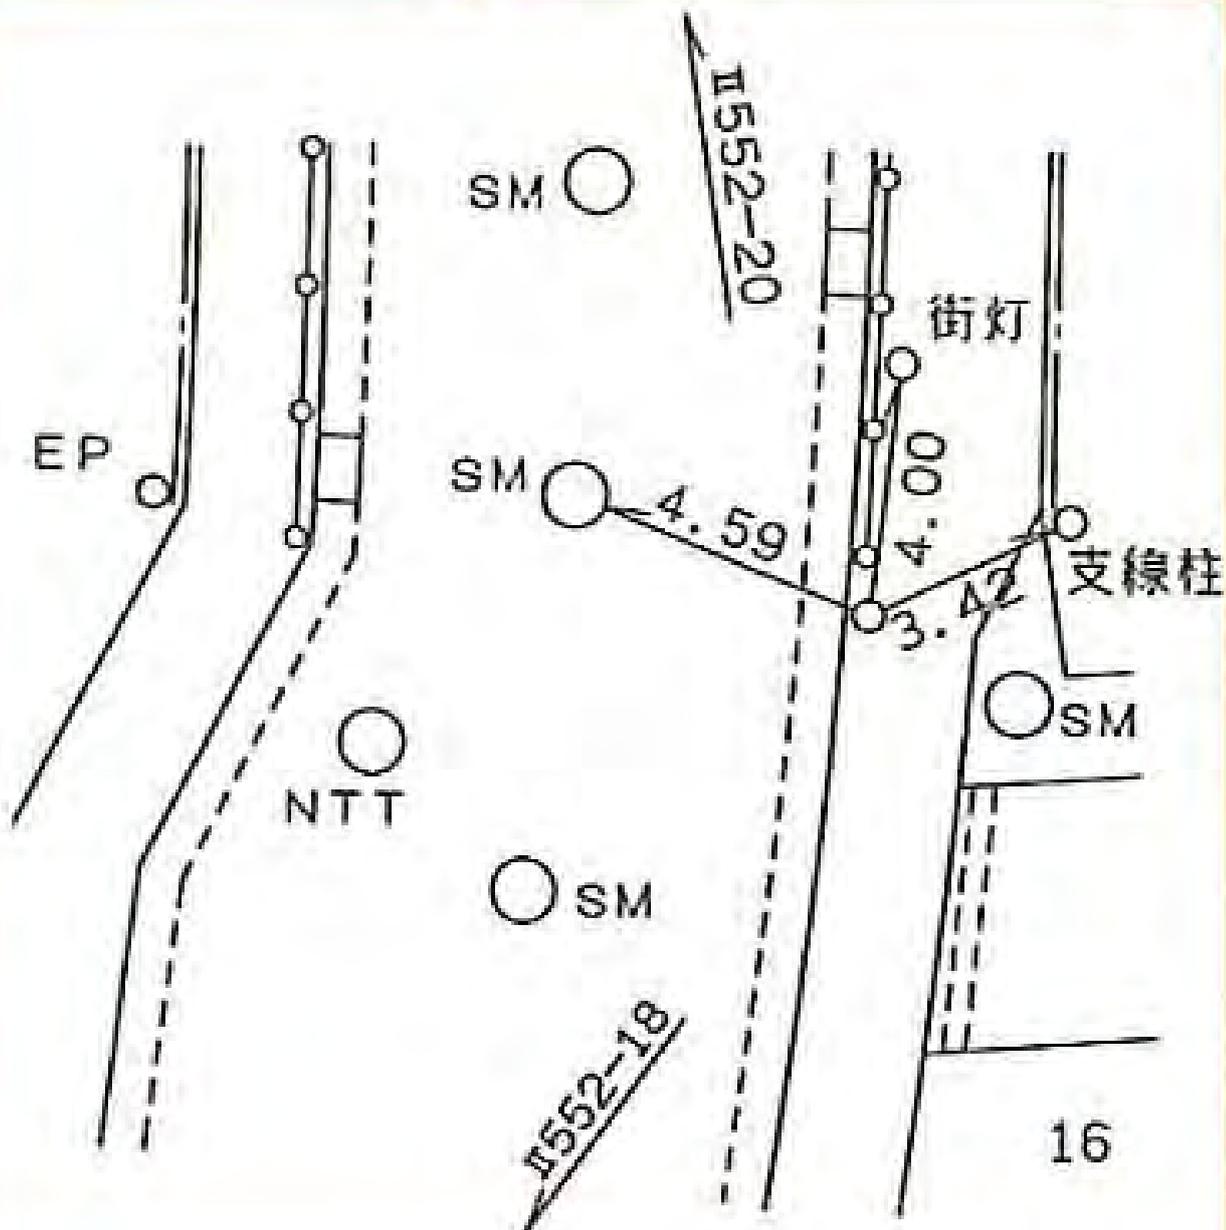

所在地

緑区霧が丘六丁目二一番地先

標識ノ種類

金属標・鋏・木杭

キザミ


点番号

20

線番号

II 552

要 図

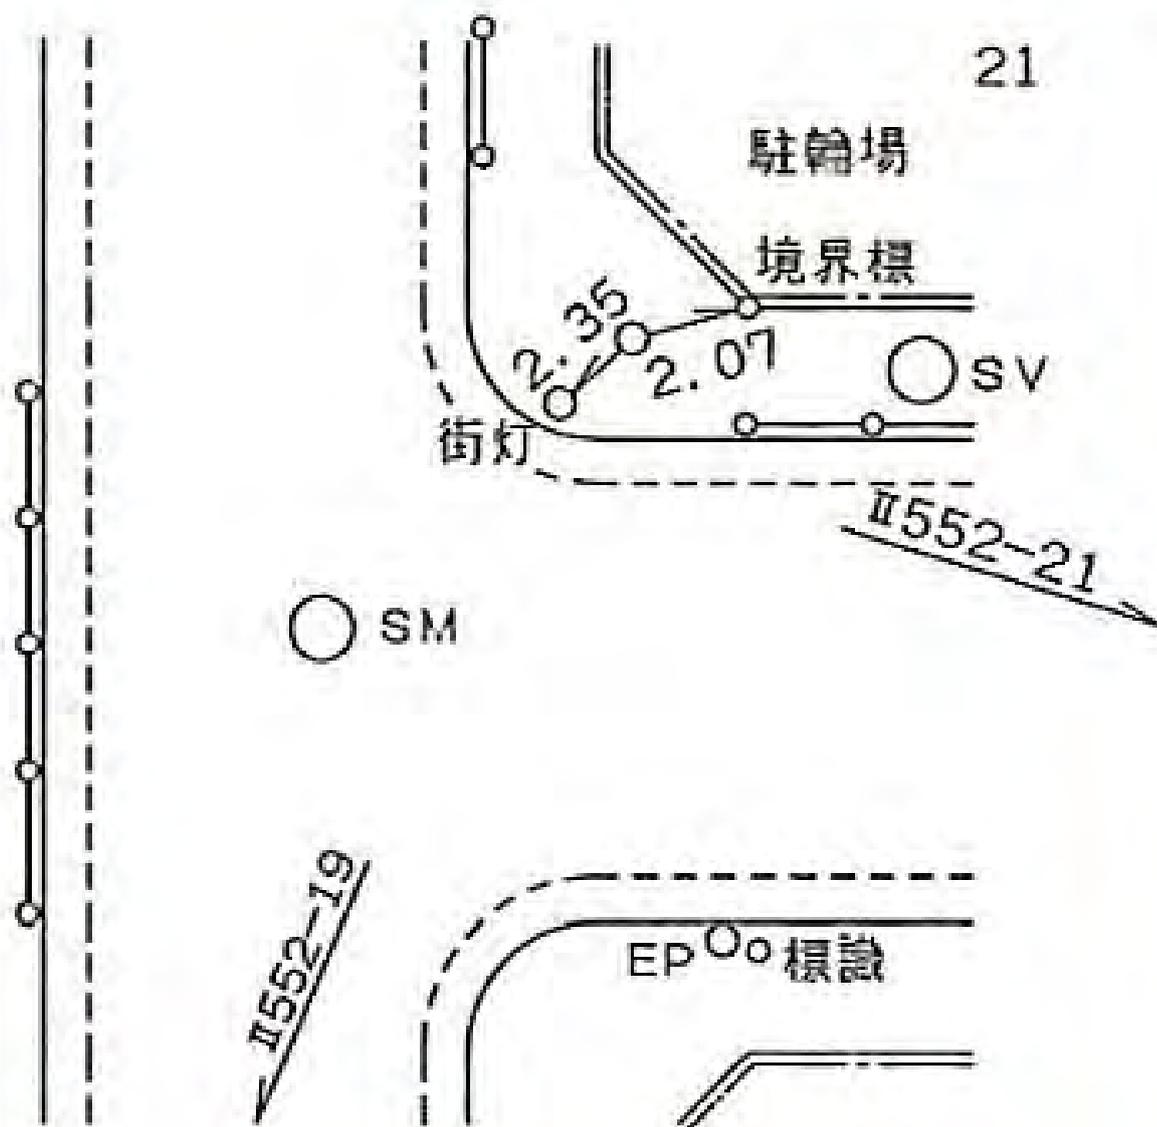

所在地

旭区若葉台二丁目一四番地先

標識ノ種類

金属標 鋌・木杭

キザミ


点番号

21

線番号

II 552

要 図

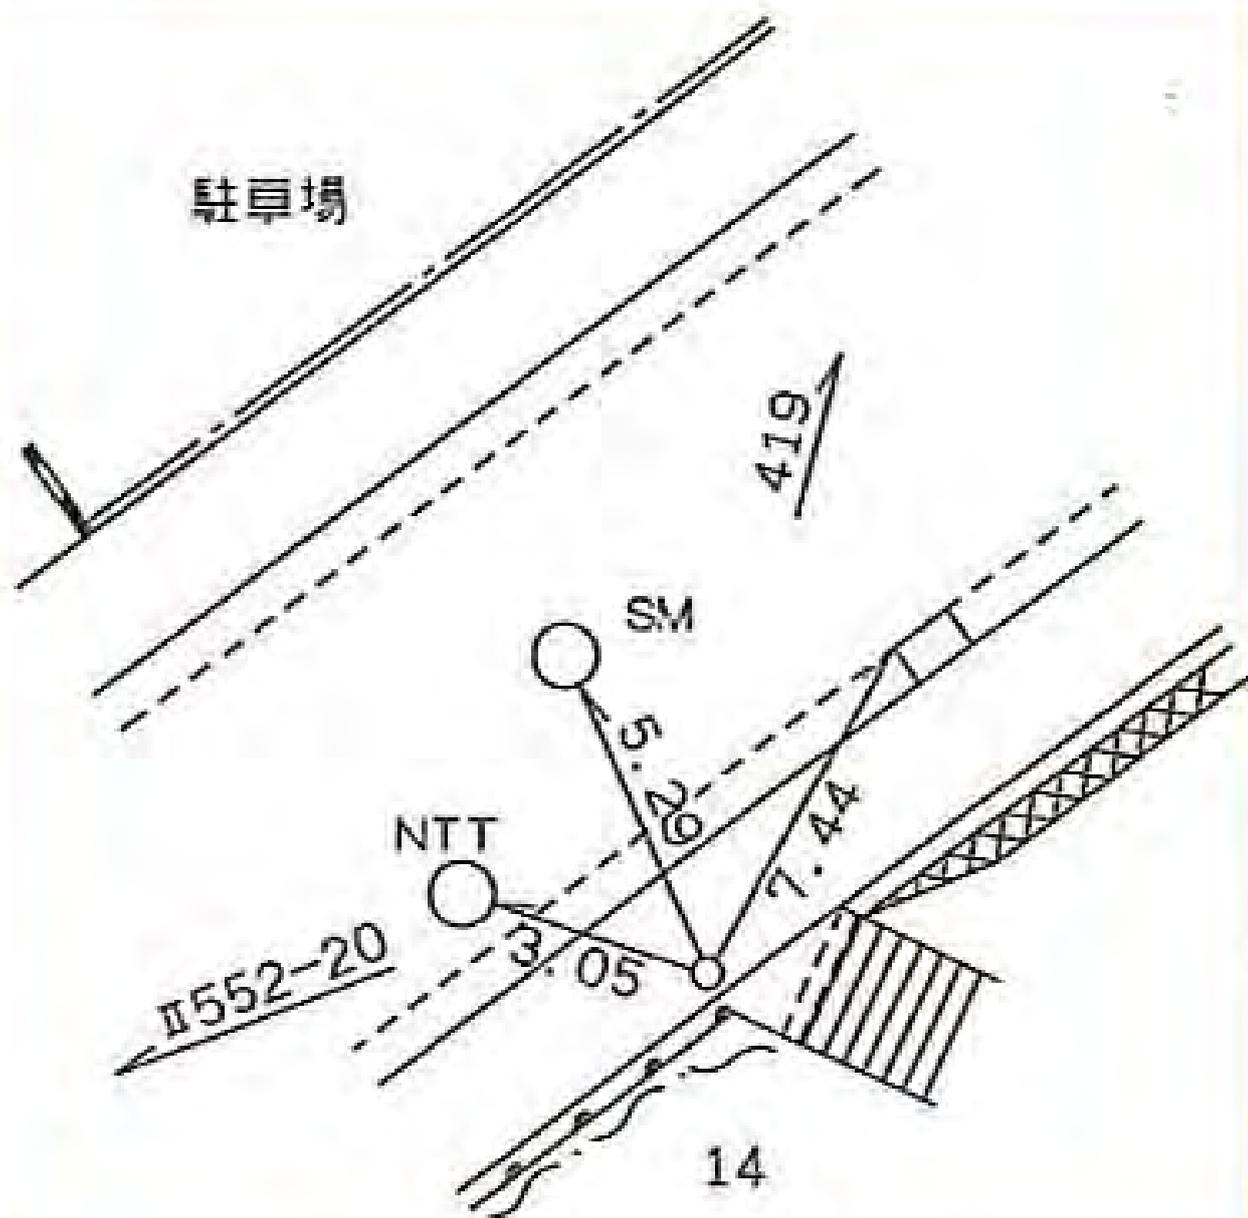

所在地

旭区若葉台二丁目一九番地先

標識ノ種類

金属標 鋏・木杭

キザミ


点番号

22

線番号

II 552

要 図

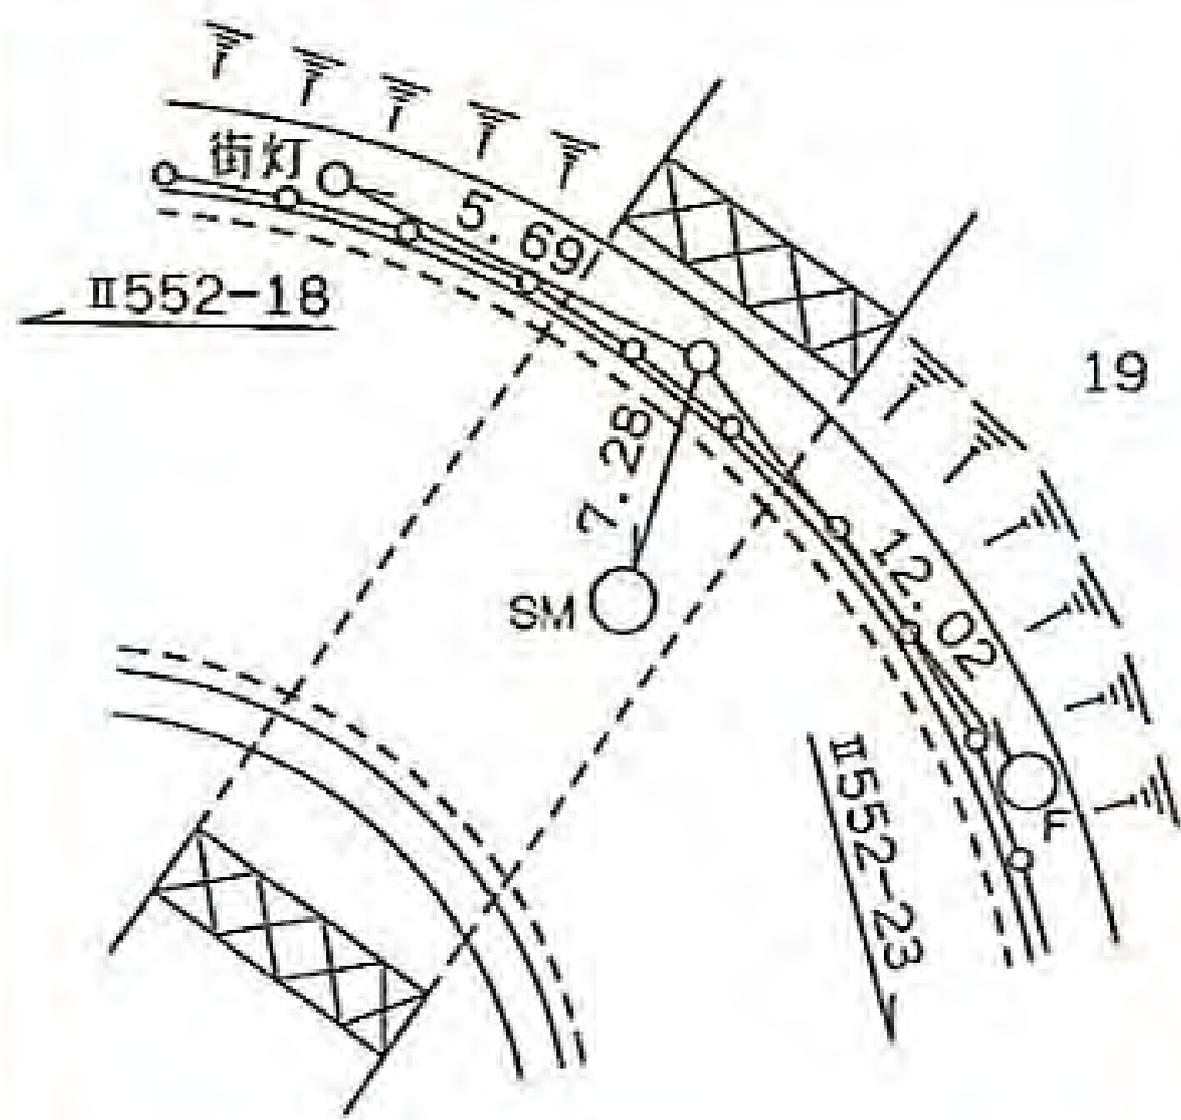

所在地

旭区若葉台二丁目二〇番地先

標識ノ種類

金属標・鎮・木杭

キザミ


点番号

24

線番号

II 552

要 図

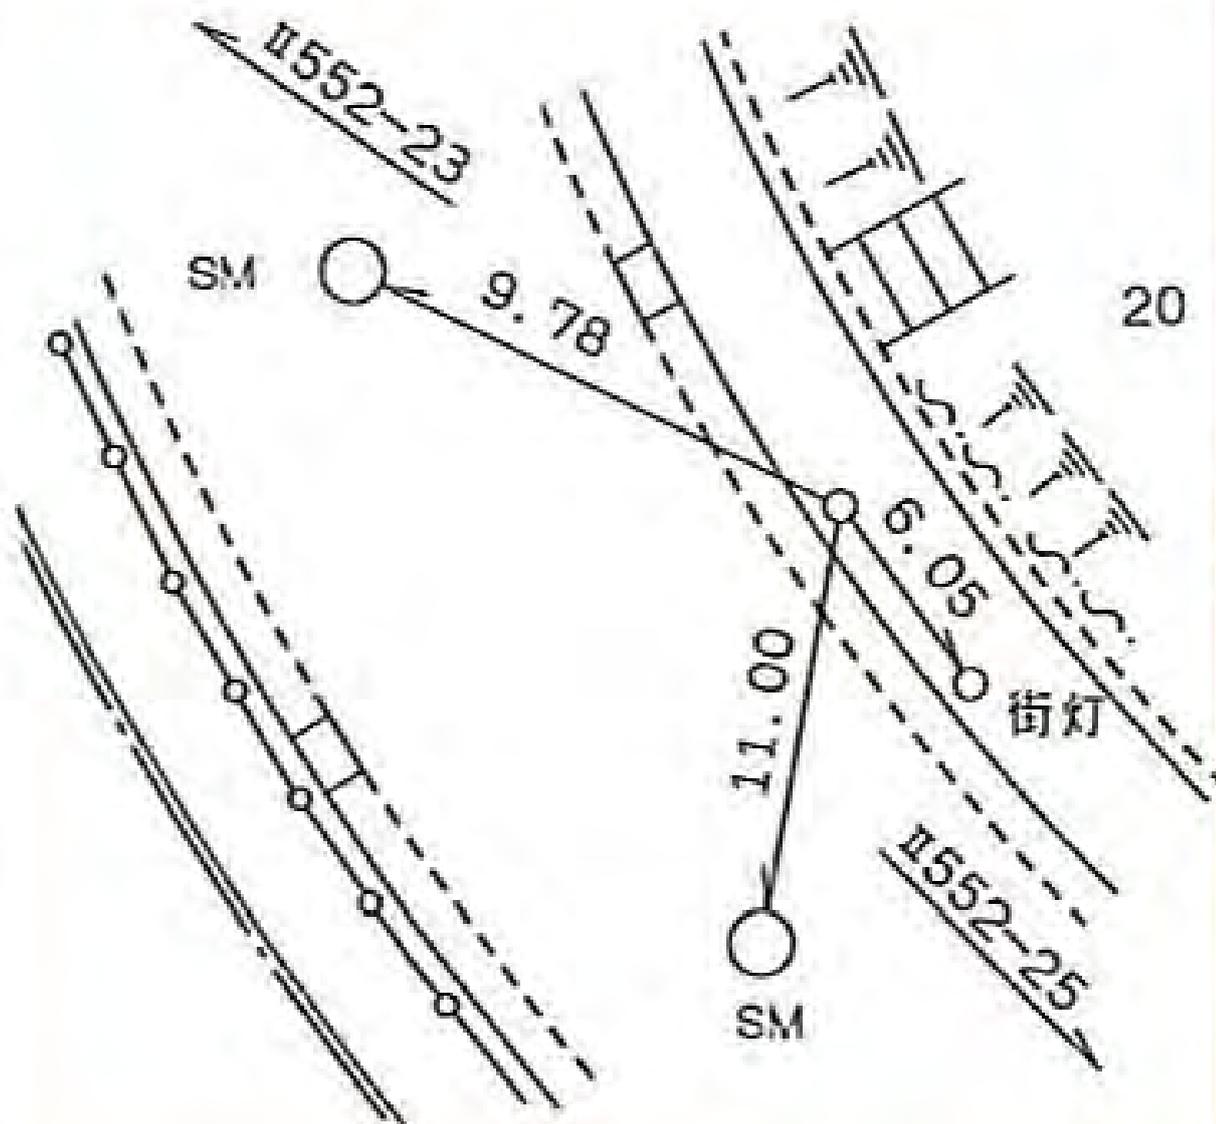

所在地

旭区若葉台二丁目二三番地先

標識ノ種類

金属標 鋳・木杭

キザミ


点番号

25

線番号

II 552

要 図

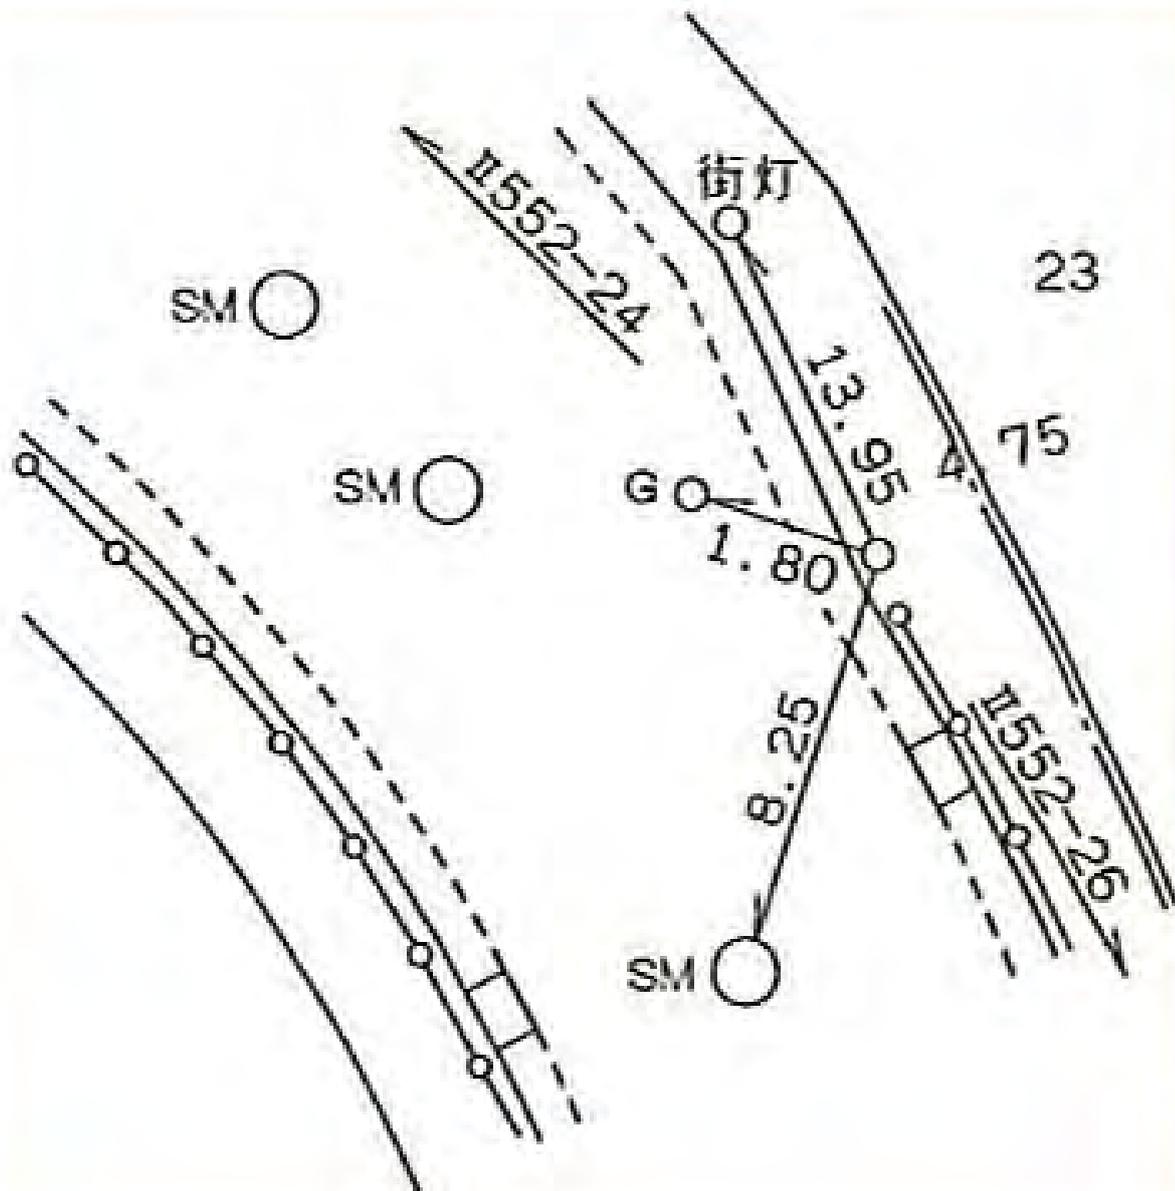

所在地

旭区若葉台二丁目二七番地先

標識ノ種類

金属標・鋳・木杭

キザミ


点番号

26

線番号

II 552

要 図

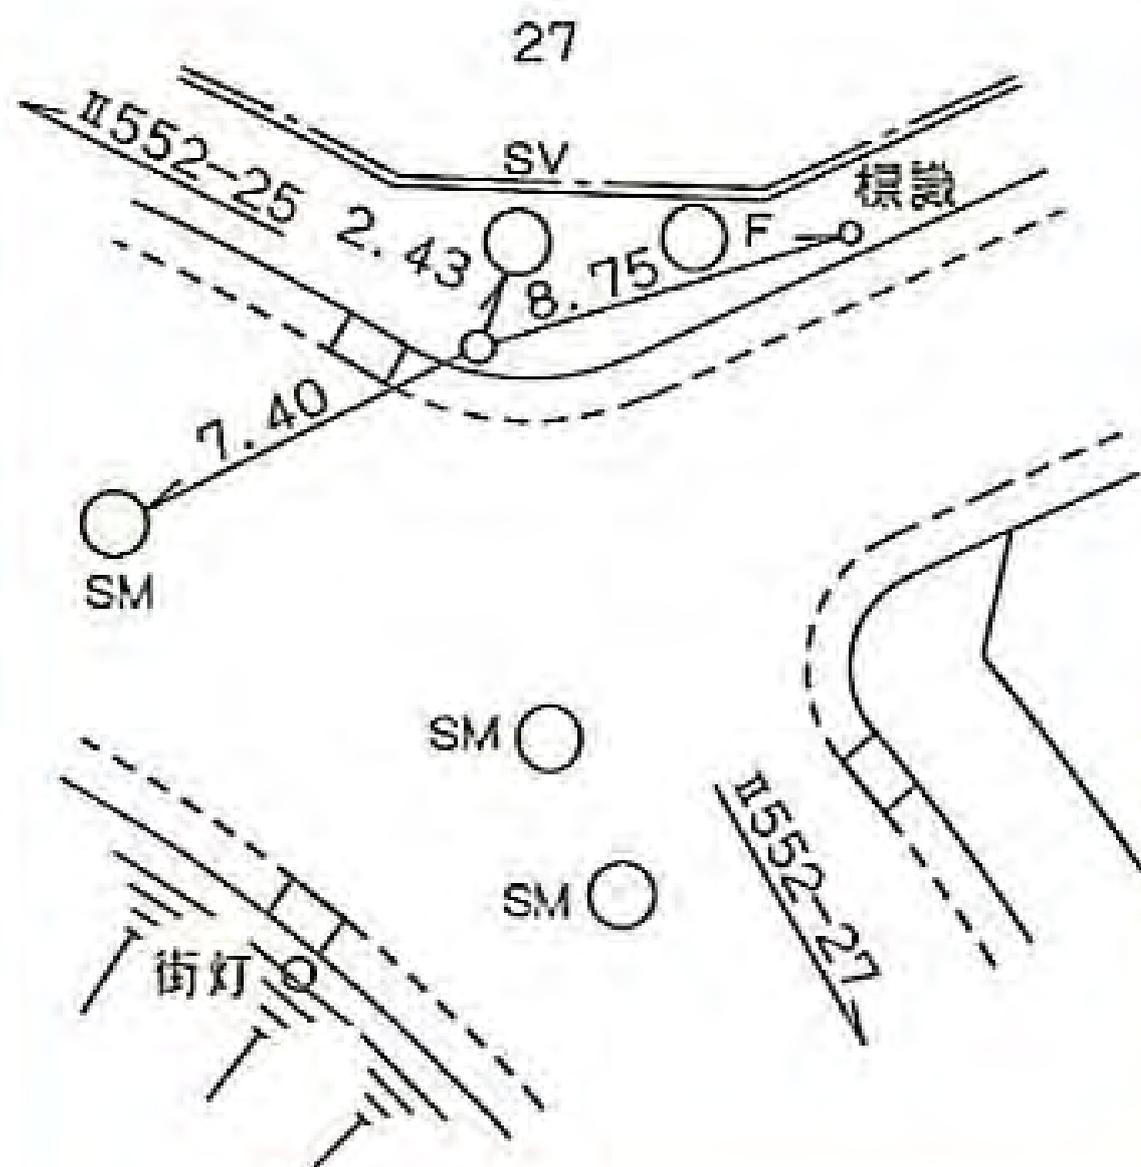

所在地

旭区若葉台三丁目一番地先

標識ノ種類

金属標 鋳・木杭

キザミ


点番号

27

線番号

II 552

要 図

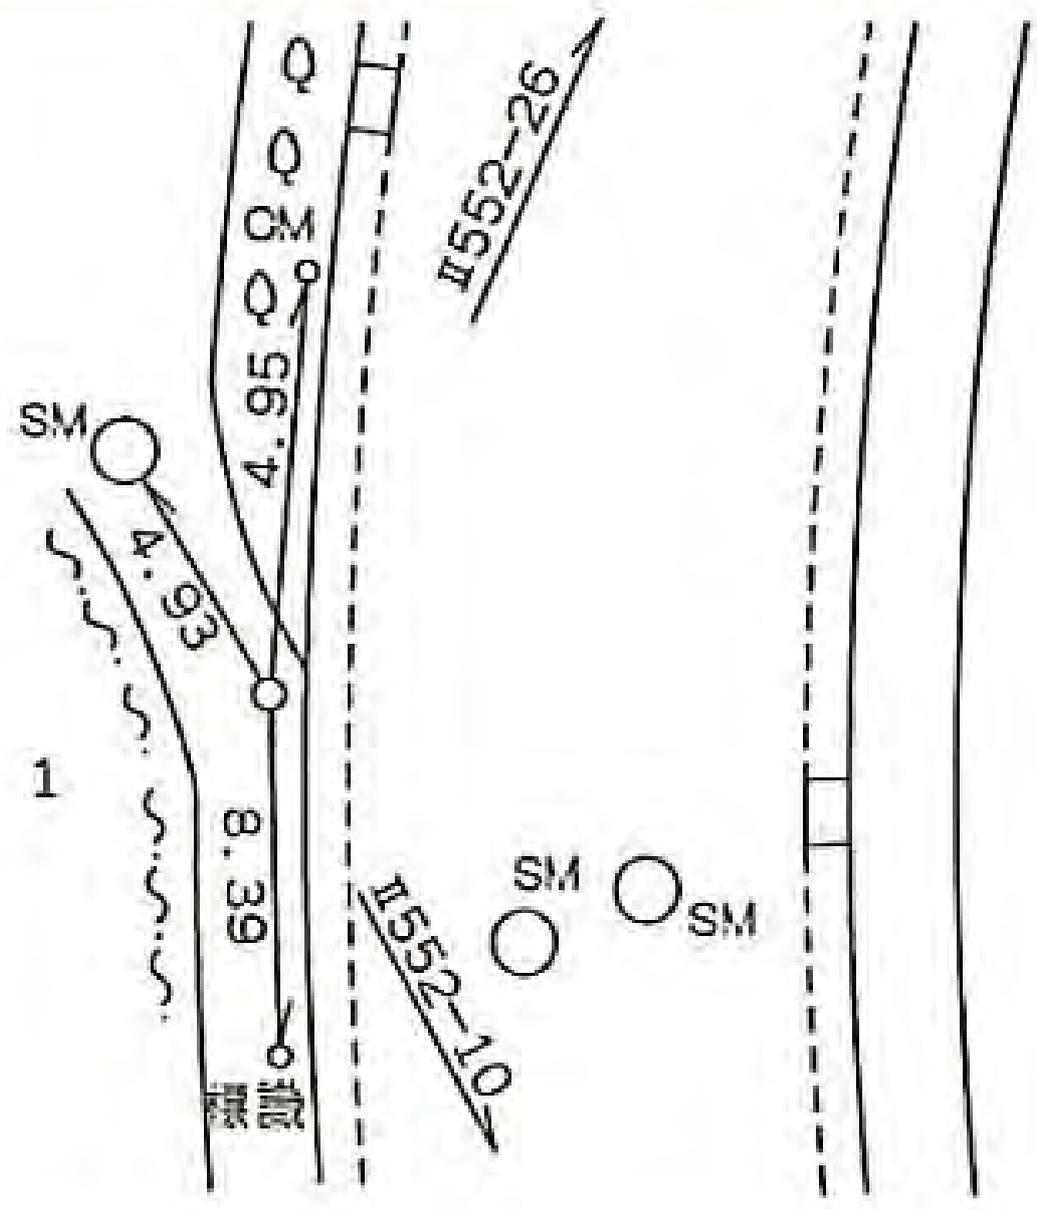

所在地

旭区若葉台二丁目八番地先

標識ノ種類

金属標 鋳・木杭

キザミ


点番号

28

線番号

II 552

要 図

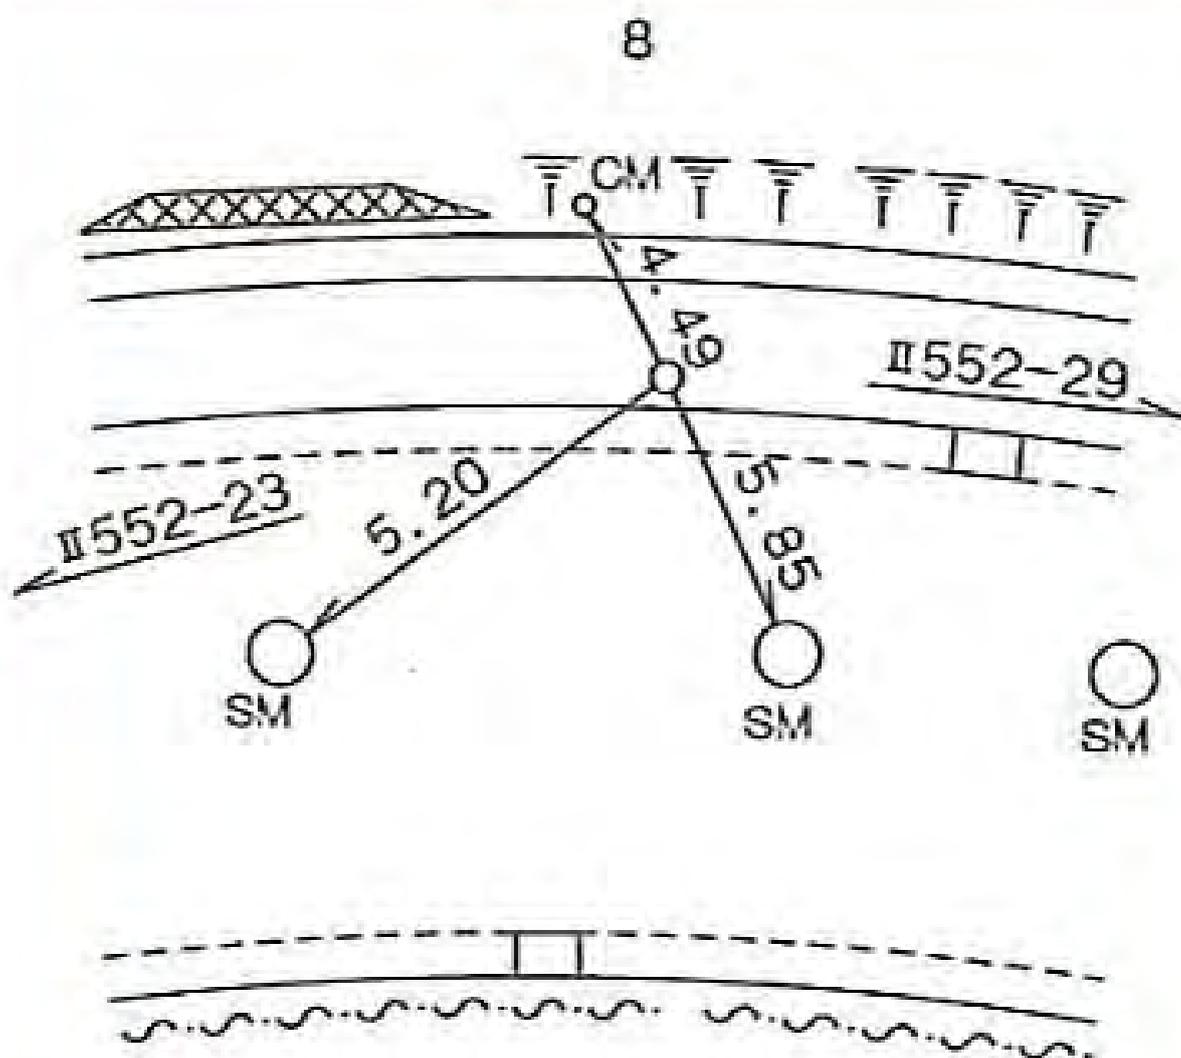

所在地

旭区若葉台二丁目七番地先

標識ノ種類

金属標・鋳・木杭

キザミ


点番号

29

線番号

II 552

要 図

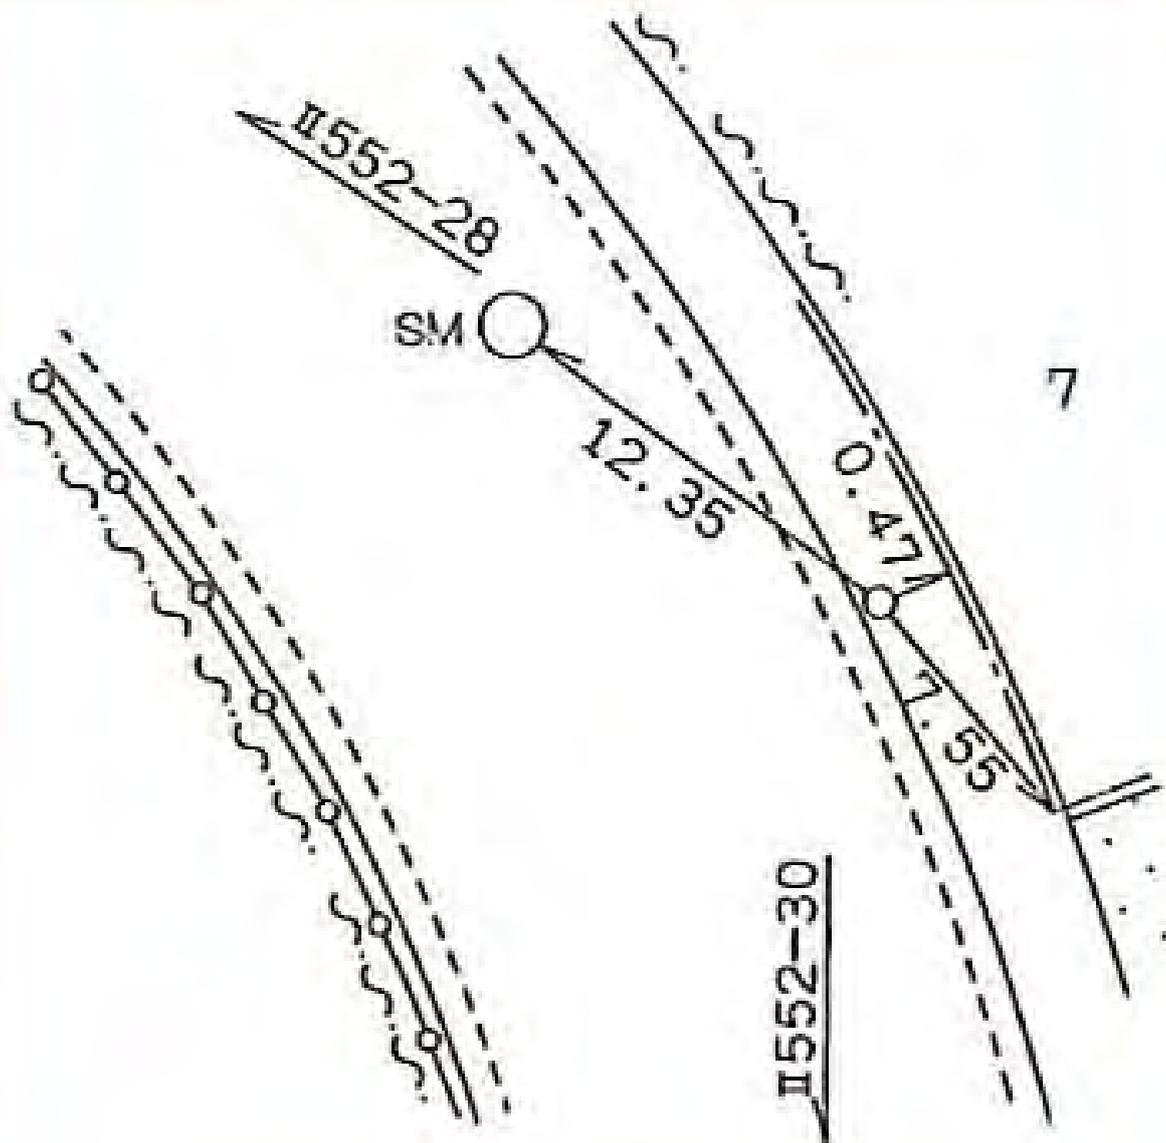

所在地

旭区若葉台二丁目二四番地先

標識ノ種類

金属標・鋳・木杭

キザミ


点番号

30

線番号

II 552

要 図

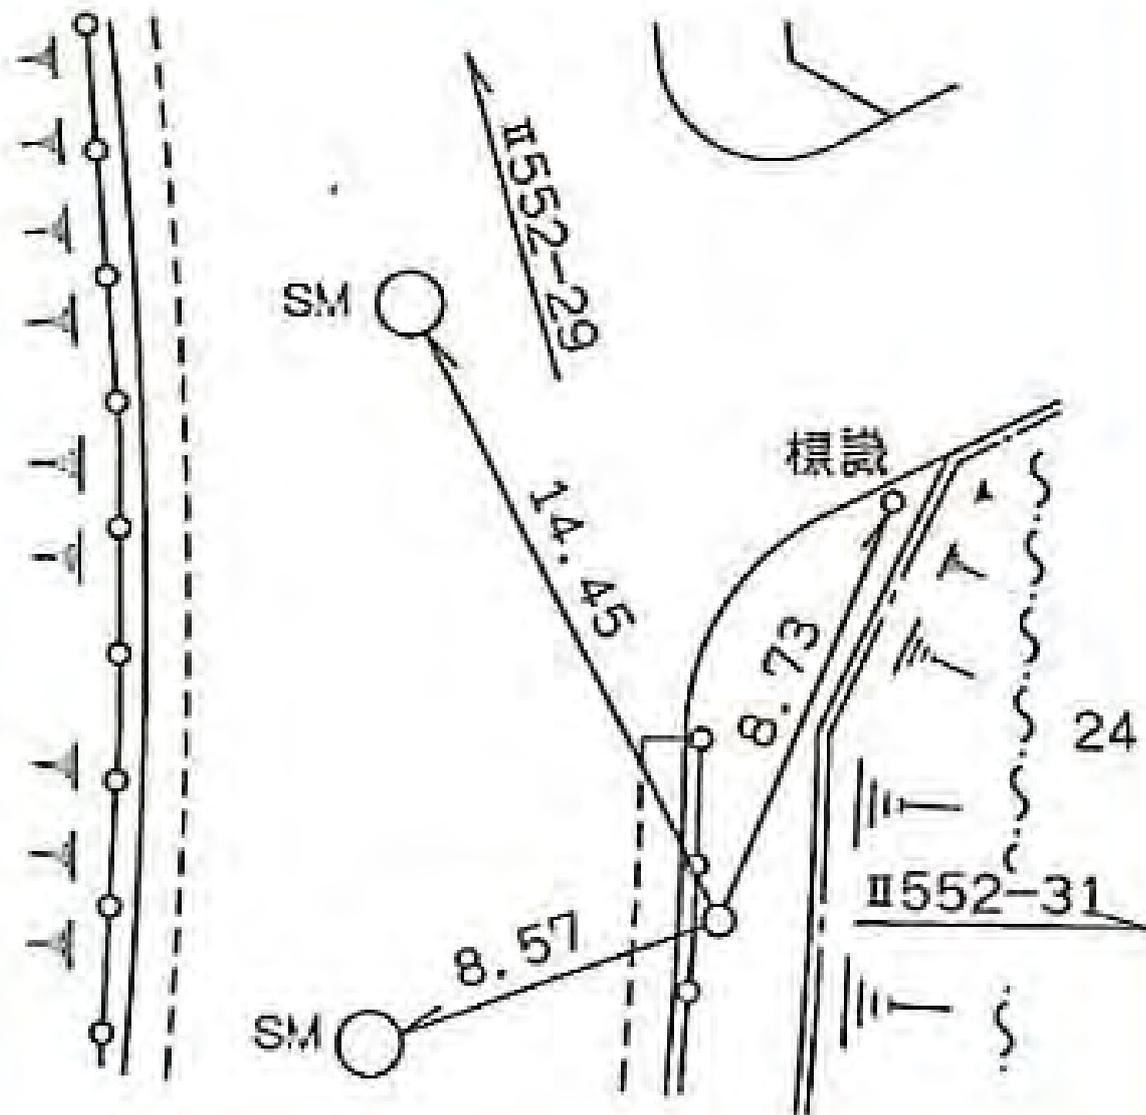

所在地

旭区若葉台二丁目一番地

標識ノ種類

金属標・鋏・木杭

キザミ


点番号

31

線番号

II 552

要 図

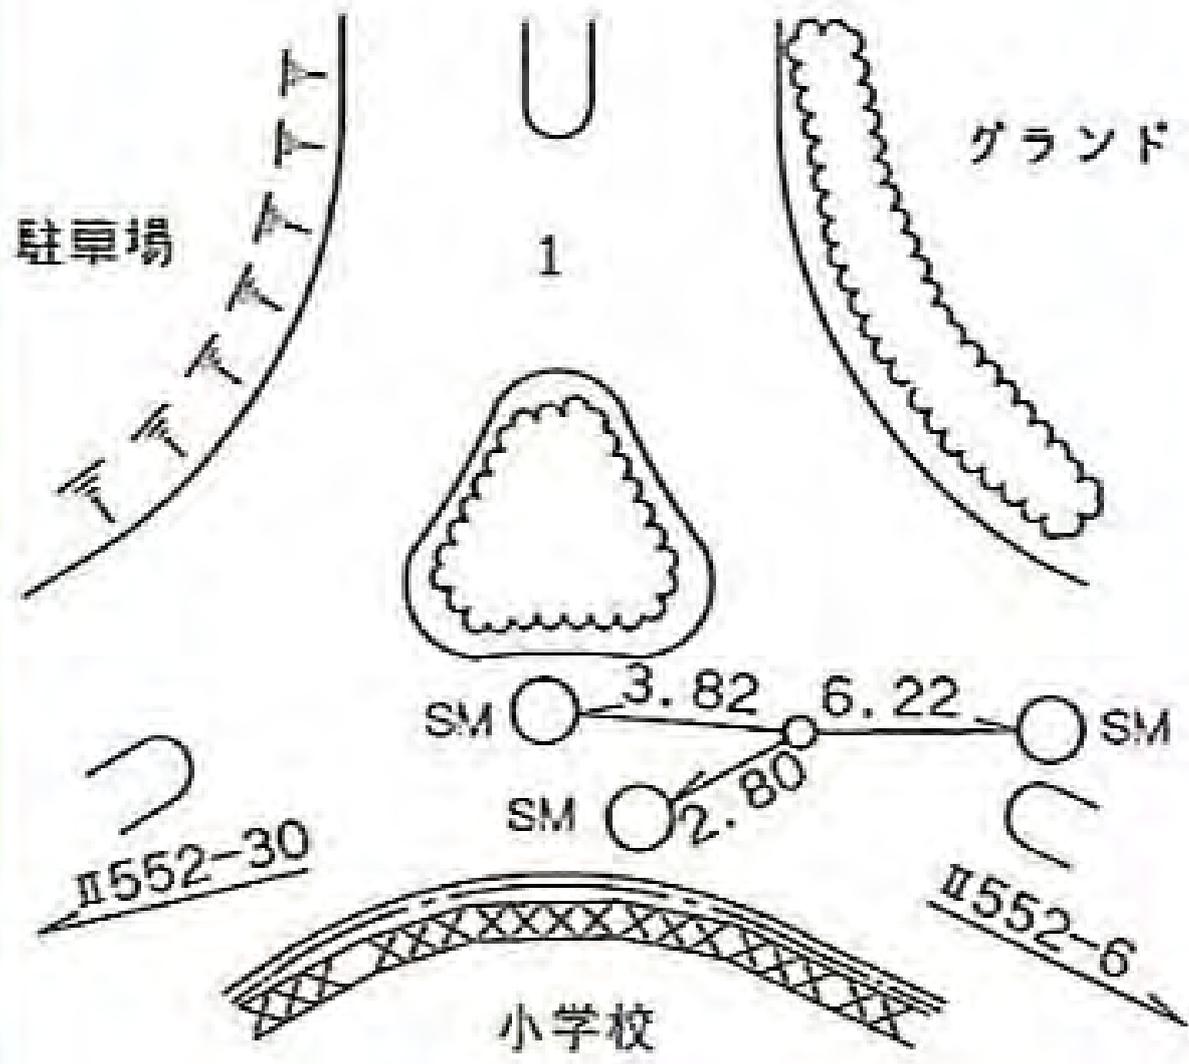

所在地

南区永田みなみ台一番地先

標識ノ種類

金属標 鋳・木杭

キザミ

点番号


1

線番号

II 554

要 図

1

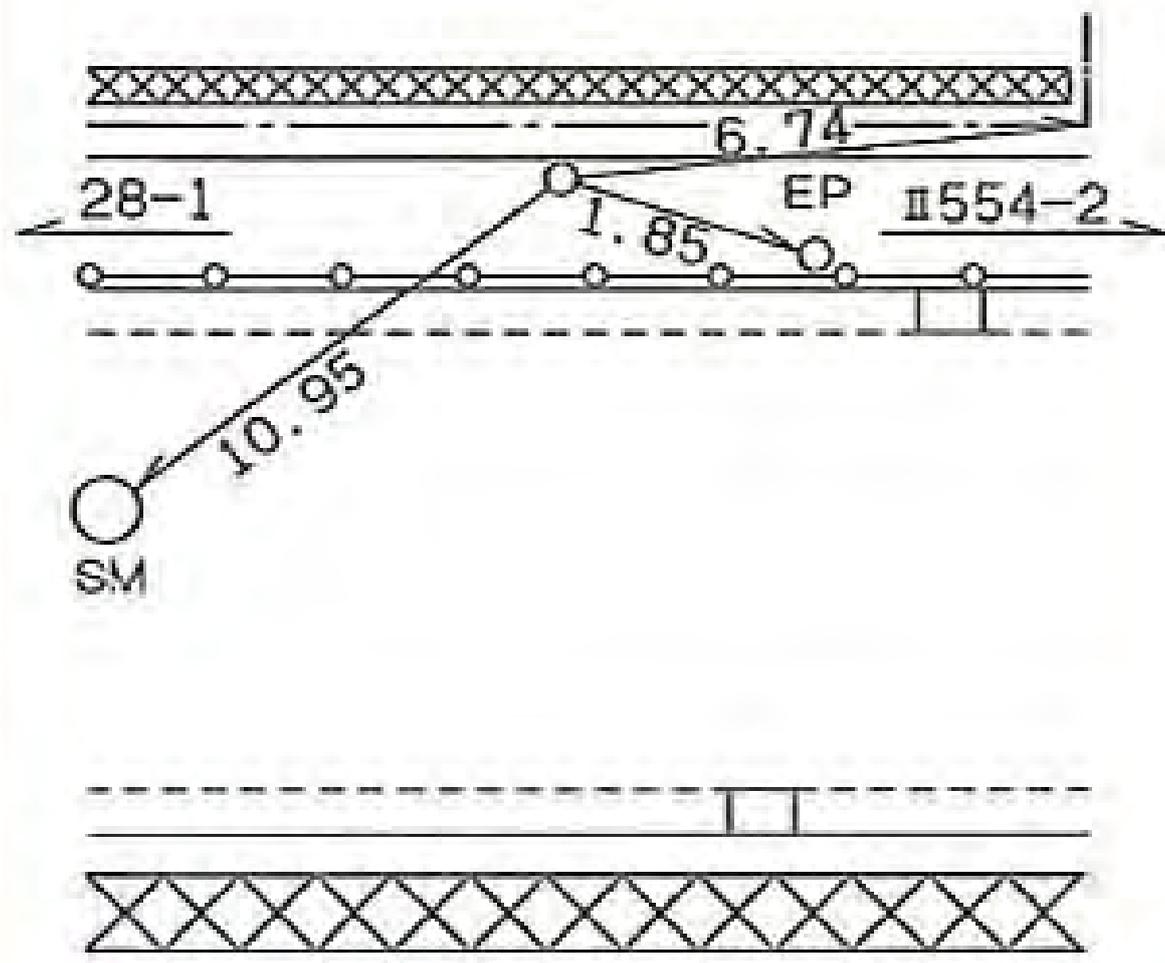

所在地

南区永田みなみ台一番地先

標識ノ種類

金属標・鋏・木杭

キザミ


線番号

II 554

点番号

2

要 図

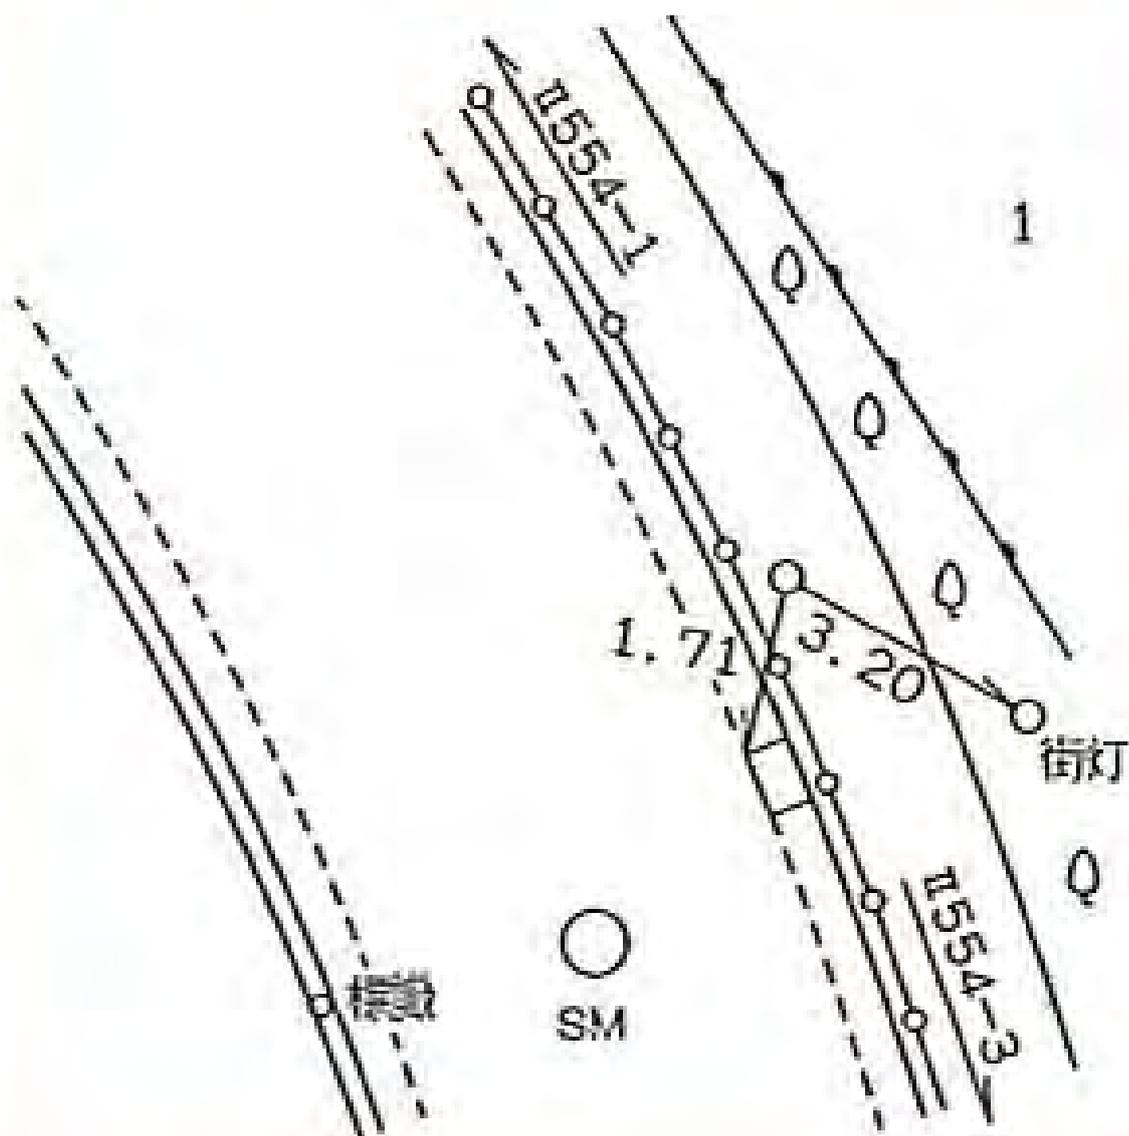

所在地

南区六ツ川三丁目四番二三地先

標識ノ種類

金属標 鋏・木杭

キザミ


線番号

II 554

点番号

3

要 図

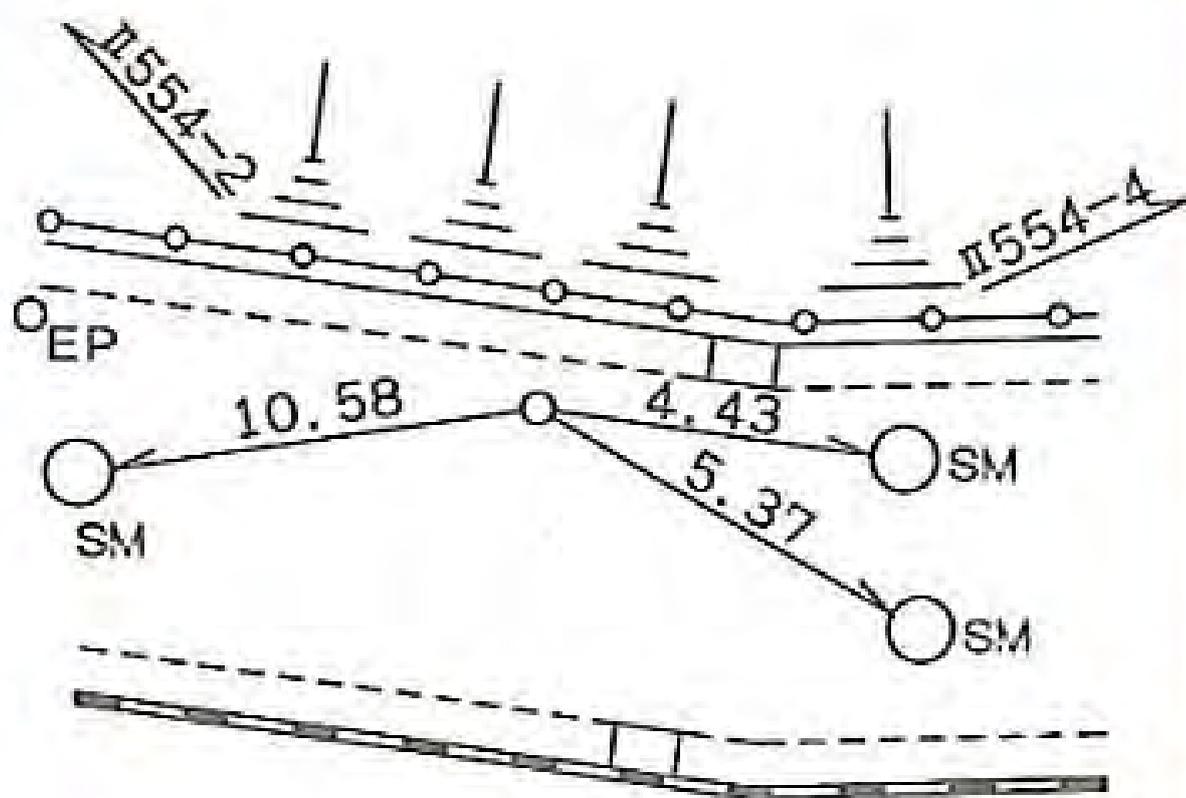

南白ゆり幼稚園

4-23

所在地

南区永田みなみ台一番地先

標識ノ種類

金属標・鋌・木杭

キザミ


点番号

4

線番号

II 554

要 図

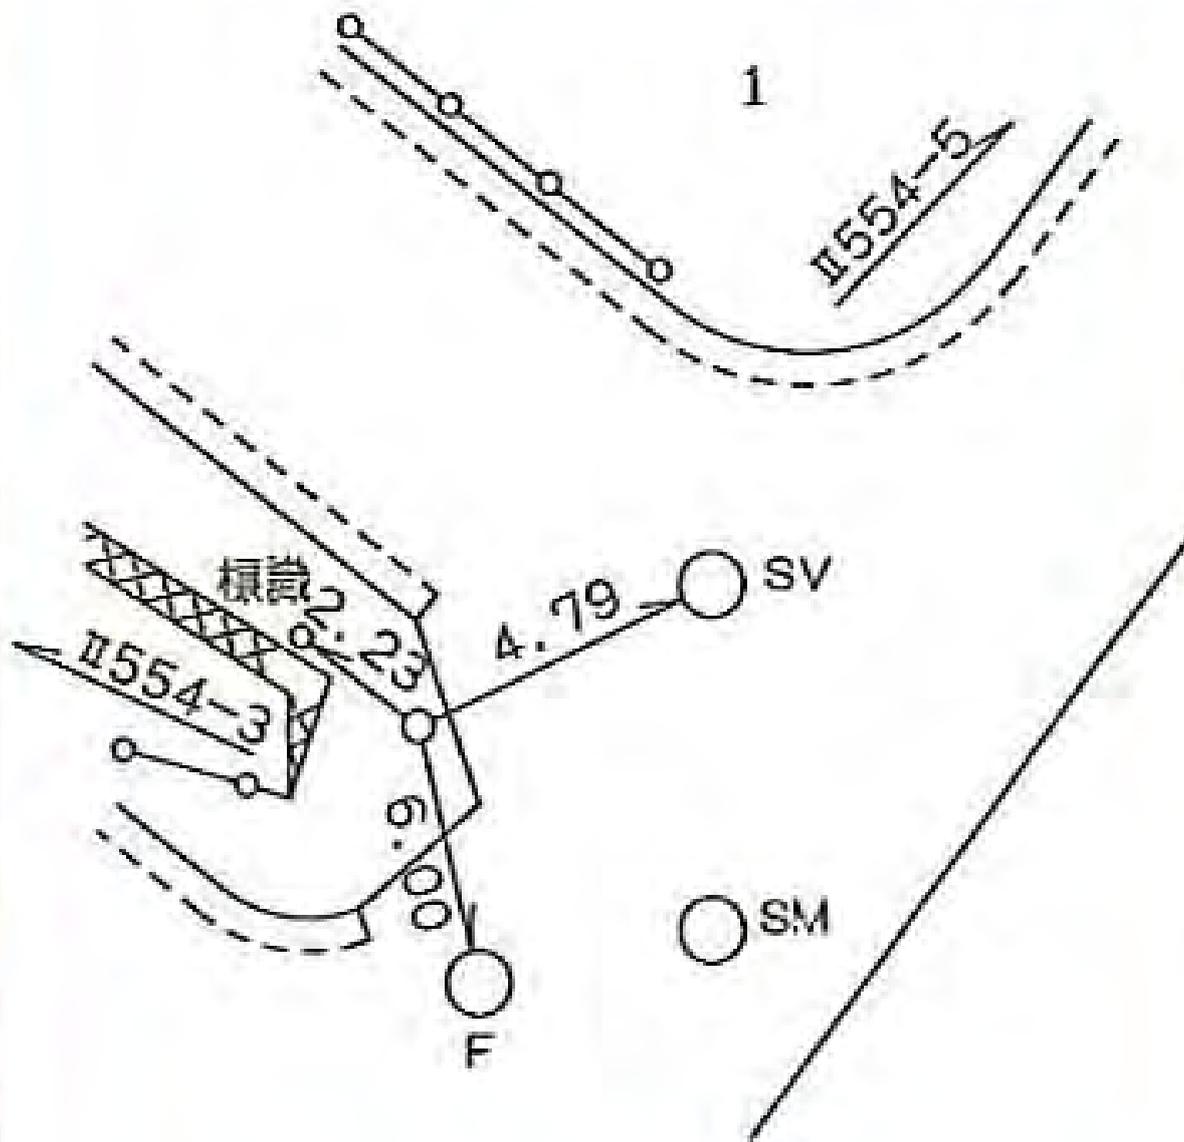

所在地

南区永田みなみ台一番地先

標識ノ種類

金属標・鋳・木杭

キザミ



点番号

5

線番号

II 554

要 図

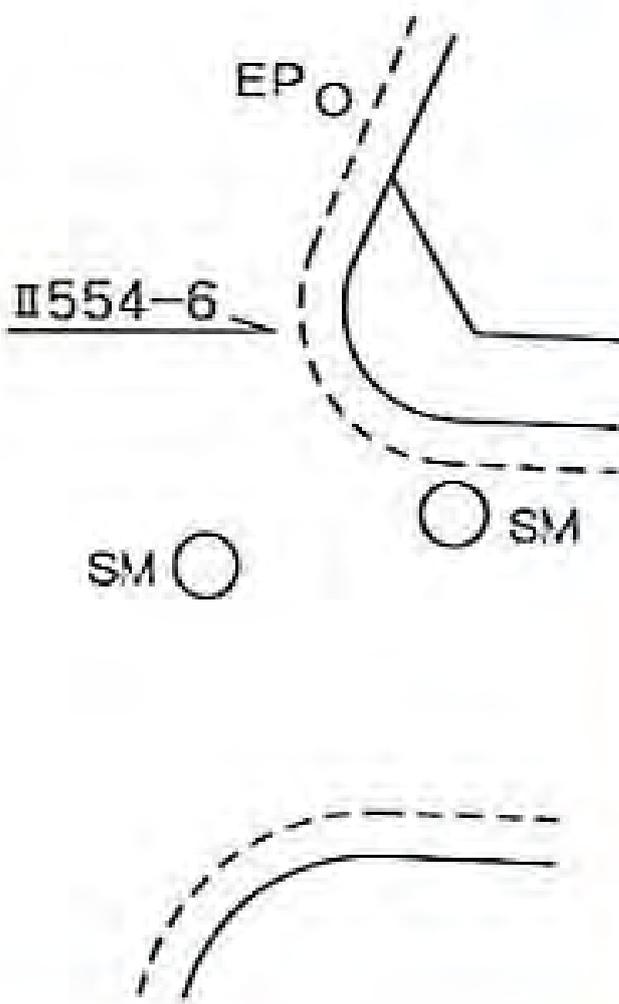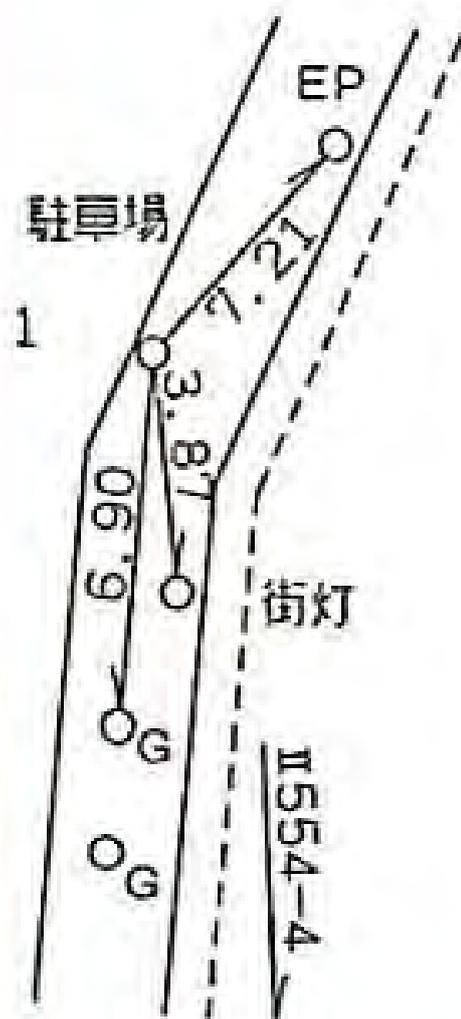

所在地

南区永田山王台三一―一二二番地先

標識ノ種類

金属標 鋌・木杭

キザミ


点番号

6

線番号

II 554

要 図

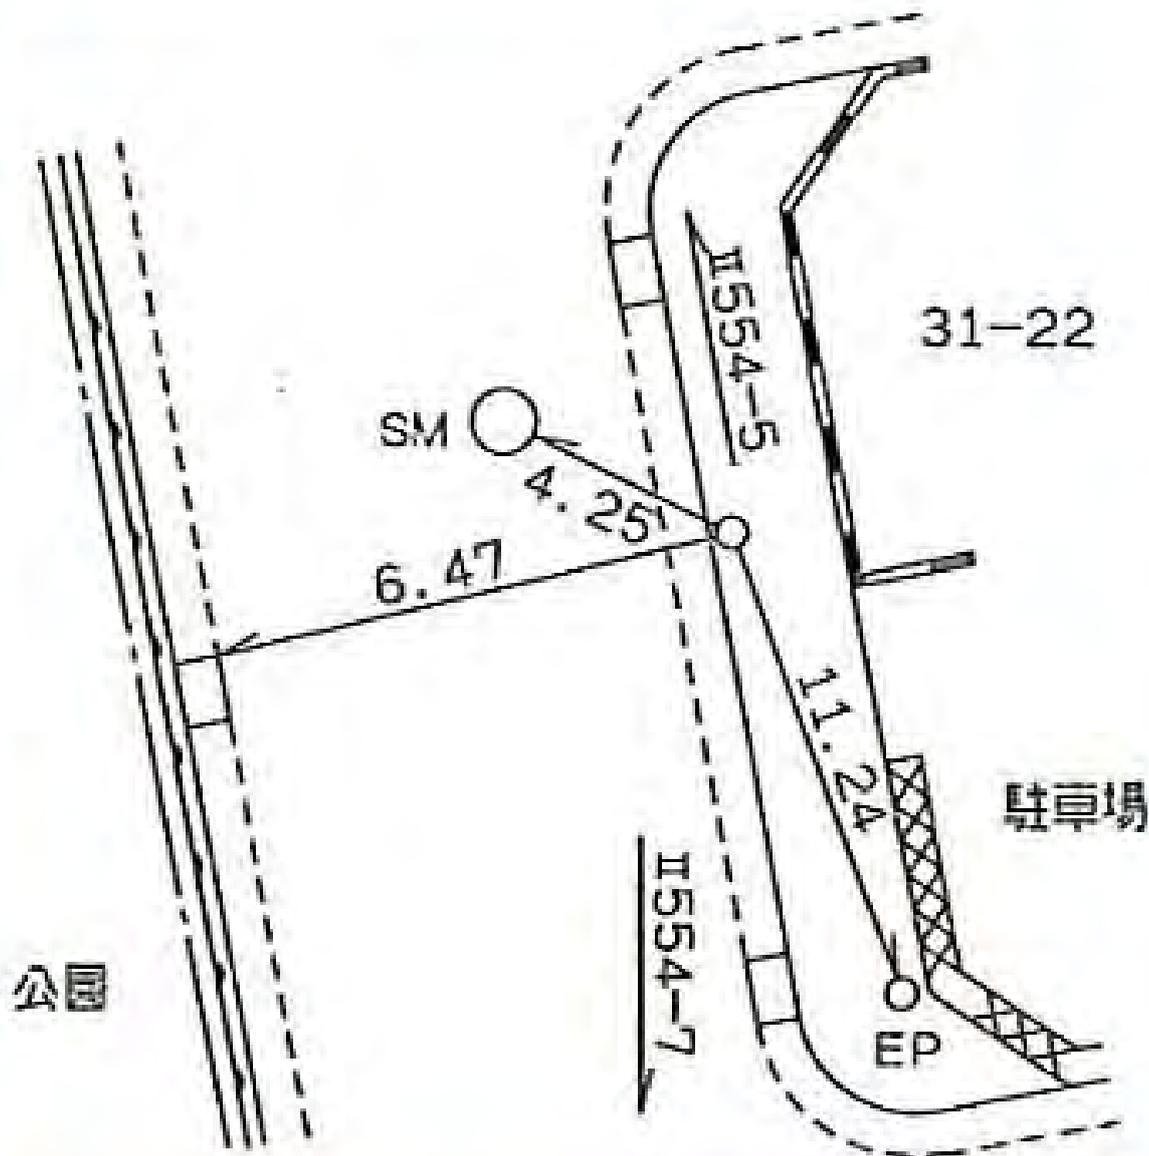

所在地

南区永田山王台八一二番地先

標識ノ種類

金属標・鋌・木杭

キザミ


点番号

7

線番号

II 554

要 図

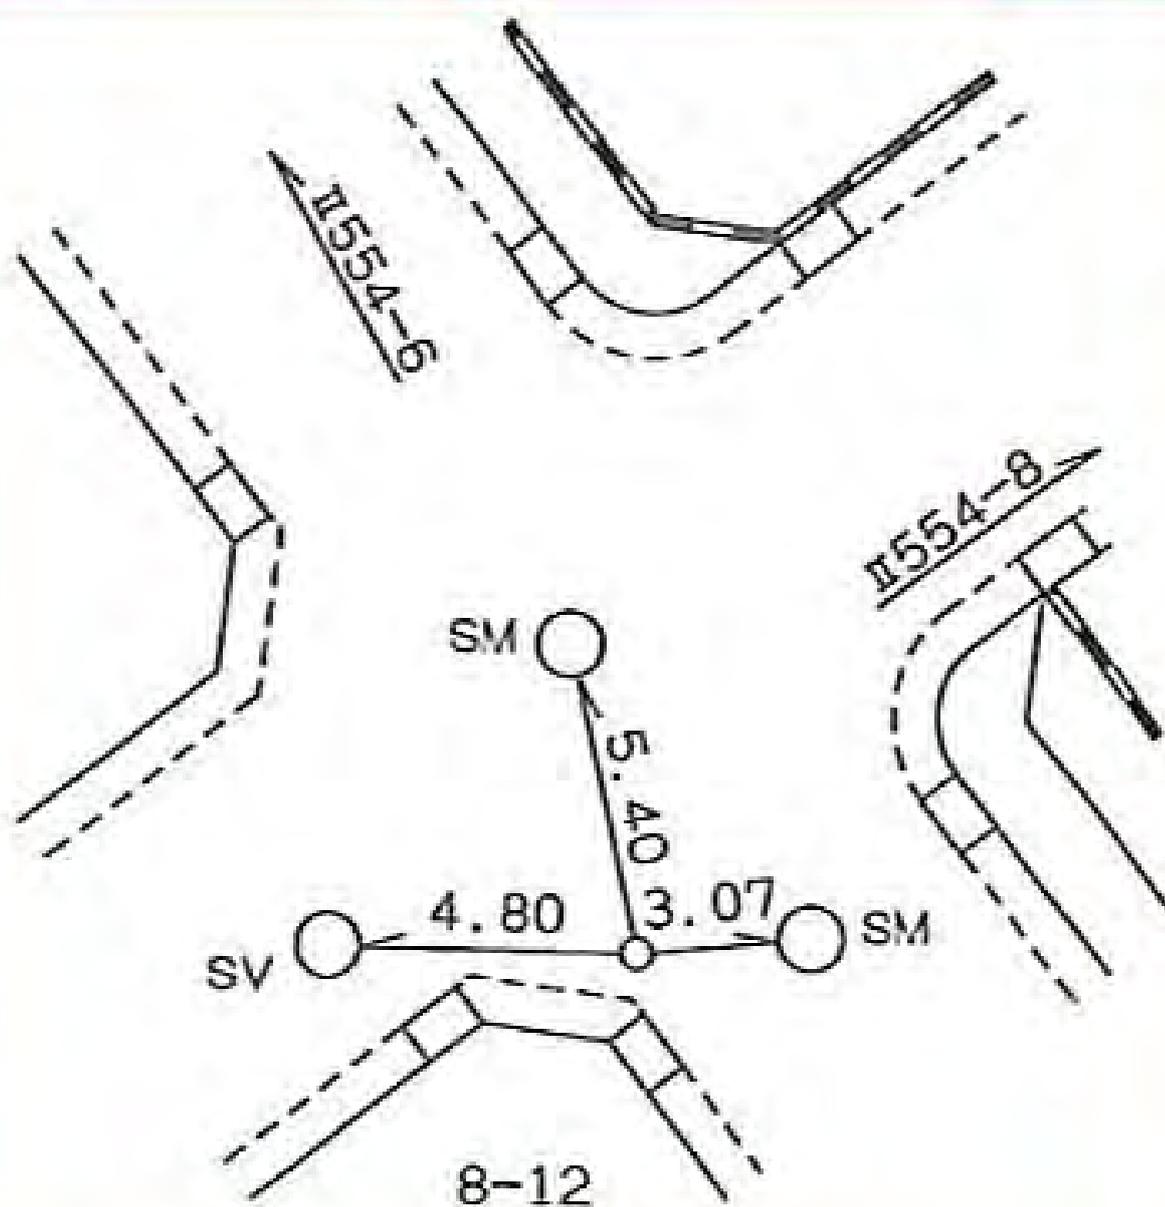

所在地

南区永田山王台七一二九番地先

標識ノ種類

金属標 鋌・木杭

キザミ


点番号

8

線番号

II 554

要 図

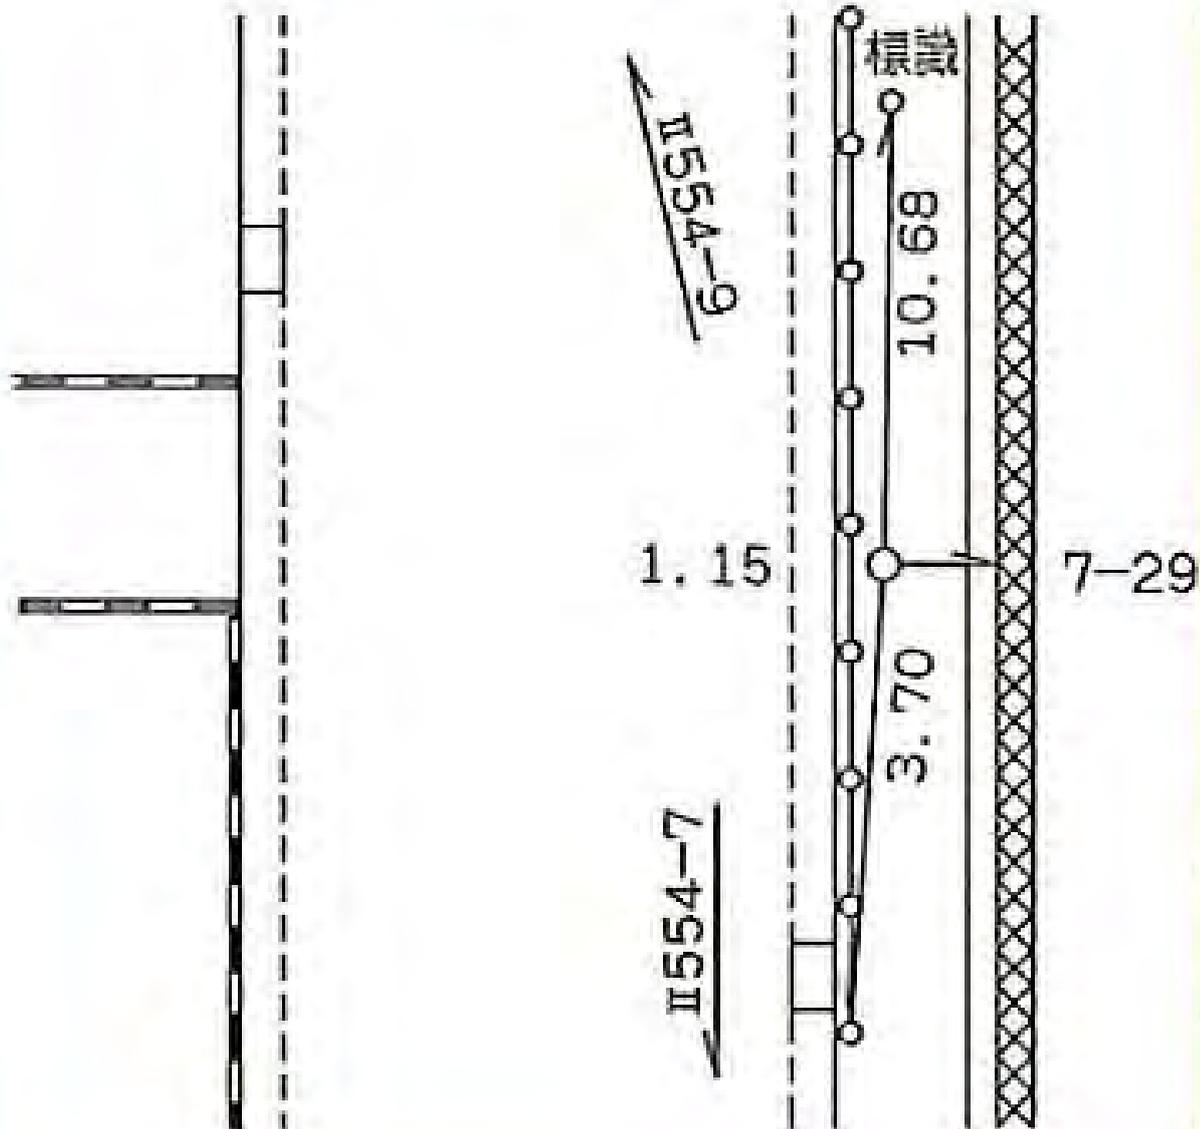

所在地

南区永田山王台一二一五番地先

標識ノ種類

金属標 鋏・木杭

キザミ


点番号

9

線番号

II 554

要 図

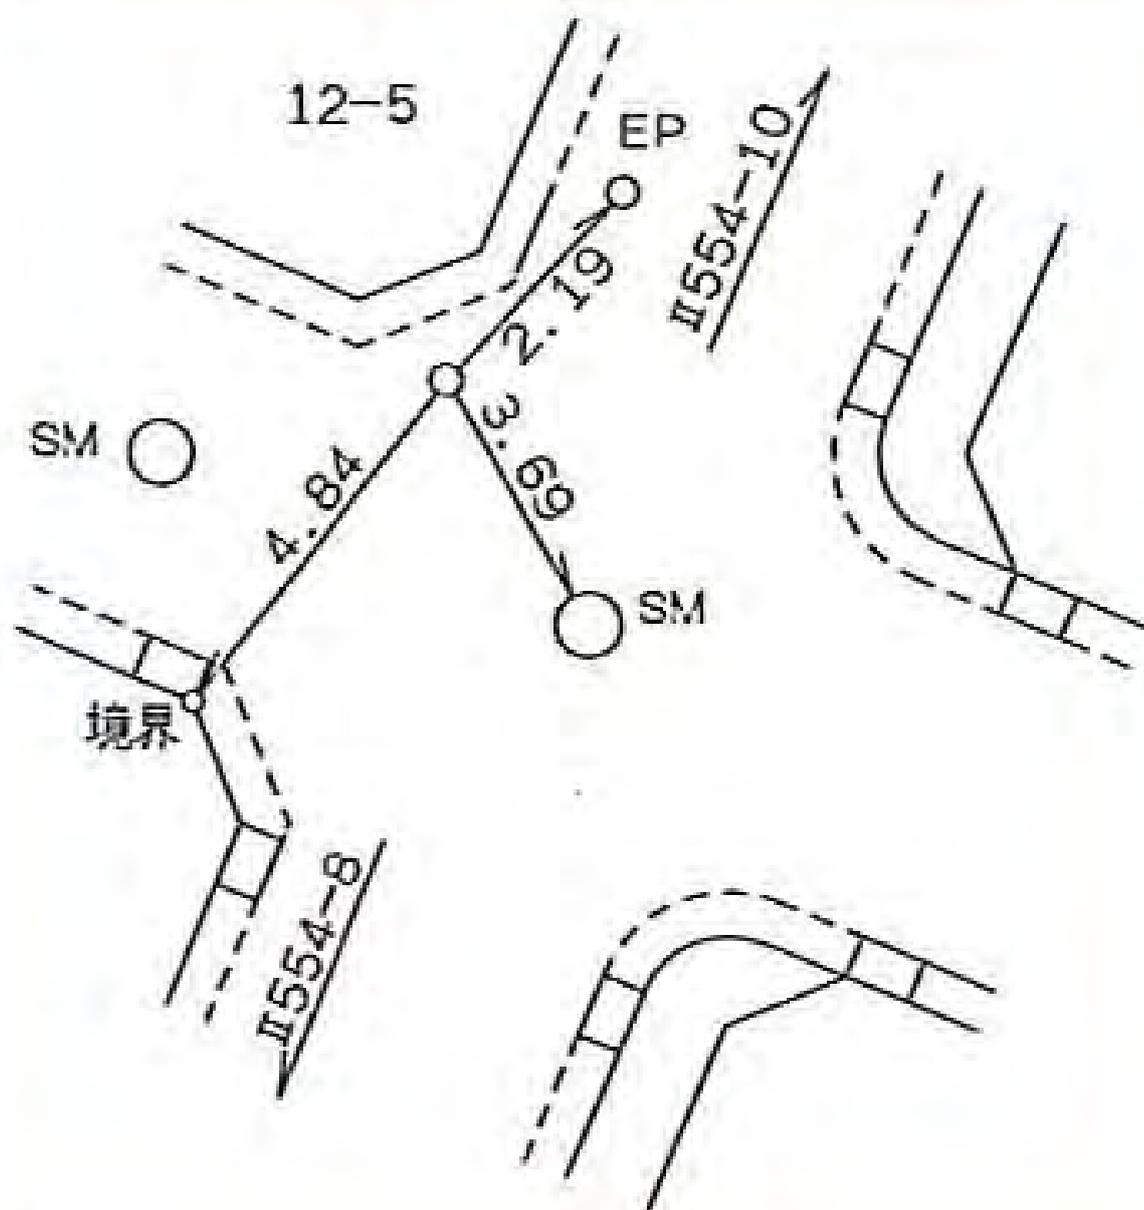

所在地

南区永田南二丁目一二一〇番地先

標識ノ種類

金属標・鋌・木杭

キザミ


点番号

10

線番号

II 554

要 図

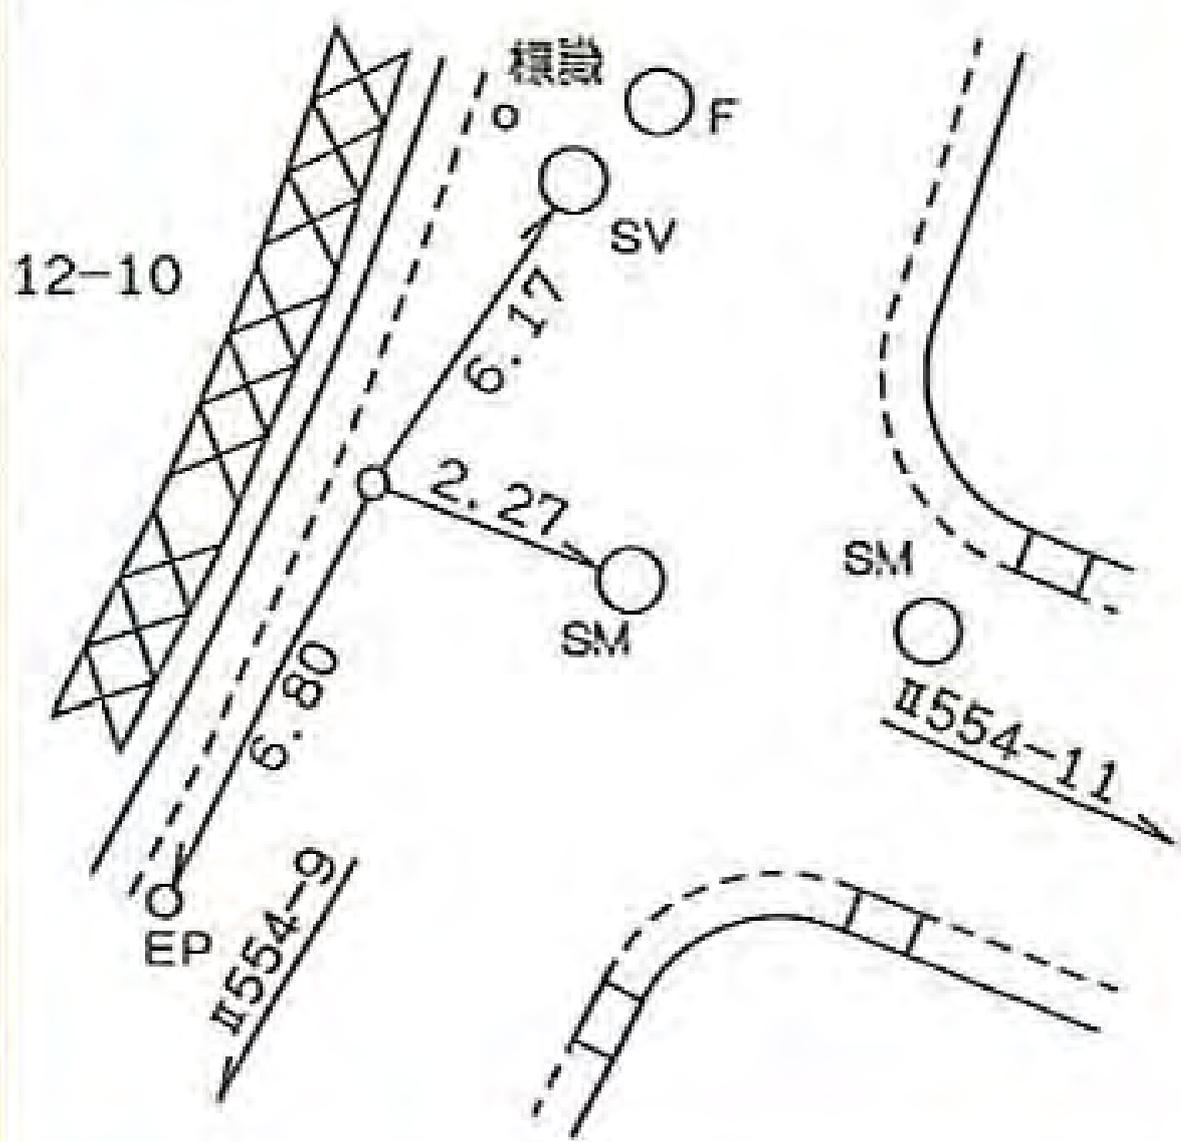

所在地

南区六ツ川一丁目二三二―一 番地先

標識ノ種類

金属標・釘・木杭

キザミ


点番号

11

線番号

II 554

要 図

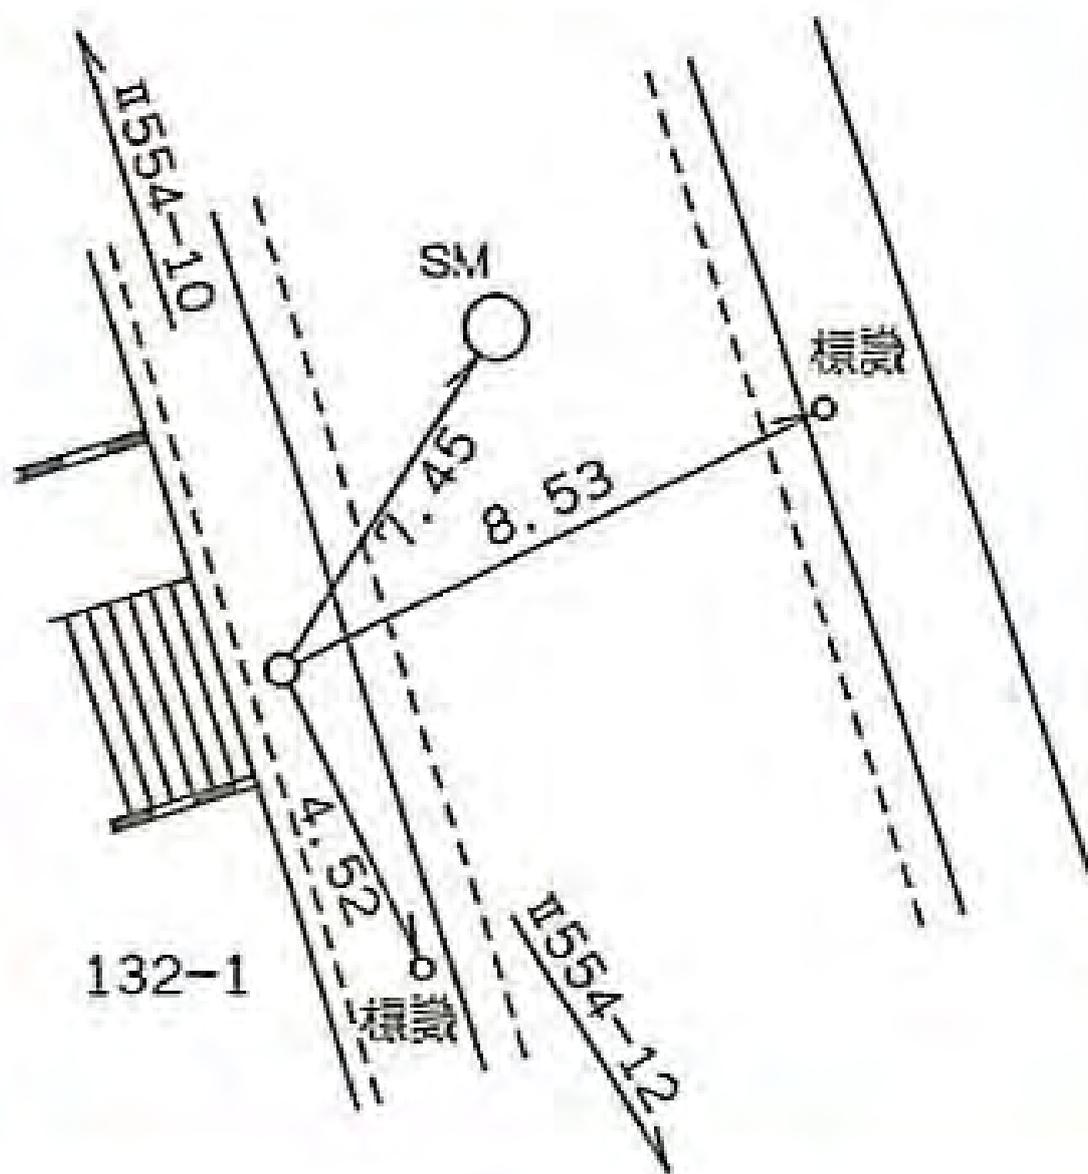

所在地

南区六ツ川一丁目二一〇一一番地先

標識ノ種類

金属標・鋌・木杭

キザミ


点番号

12

線番号

II 554

要 図

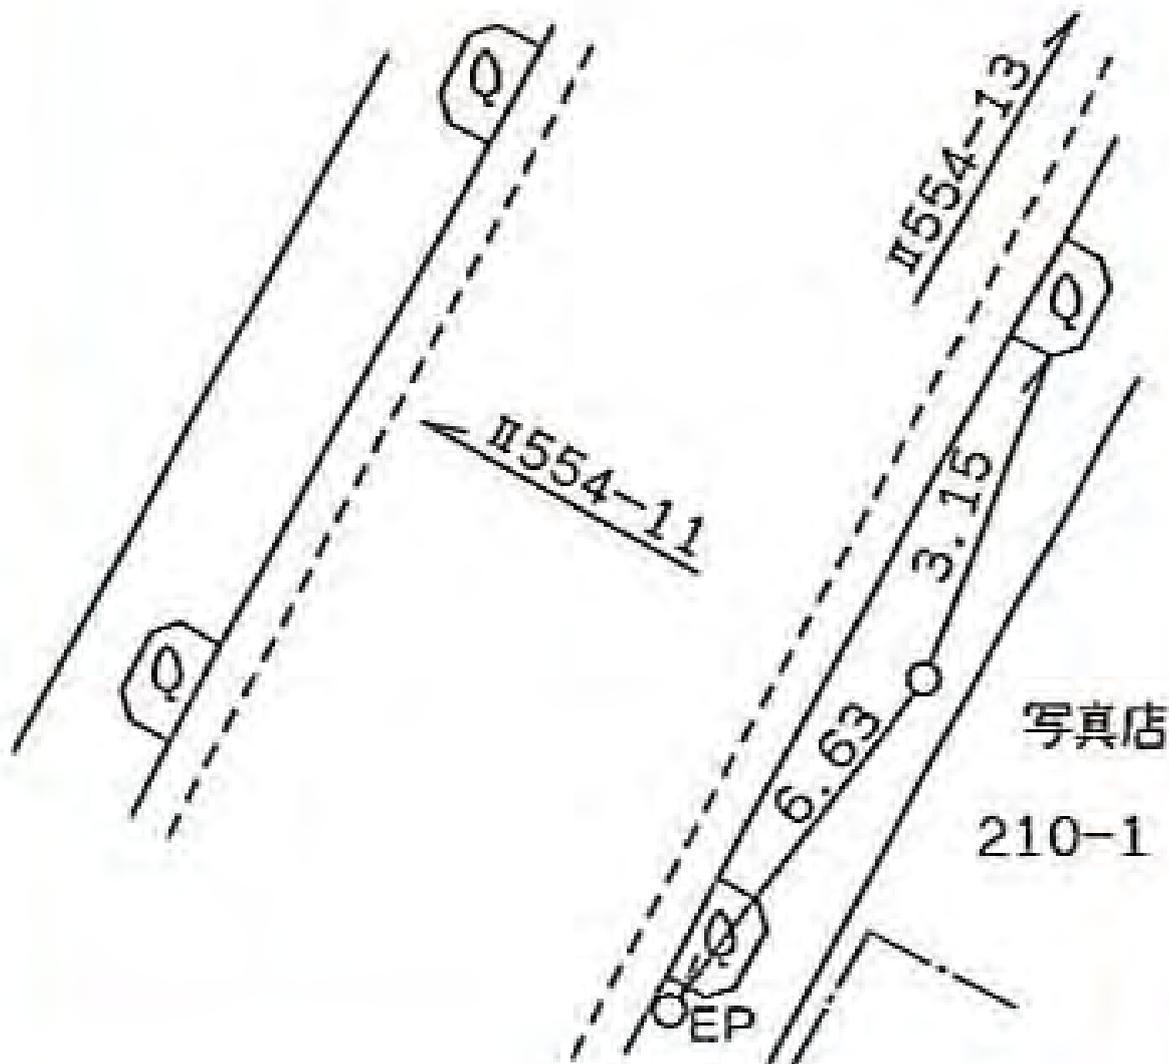

所在地

南区六ツ川一丁目八三番地先

標識ノ種類

金属標・鋌・木杭

キザミ


点番号

13

線番号

II 554

要 図

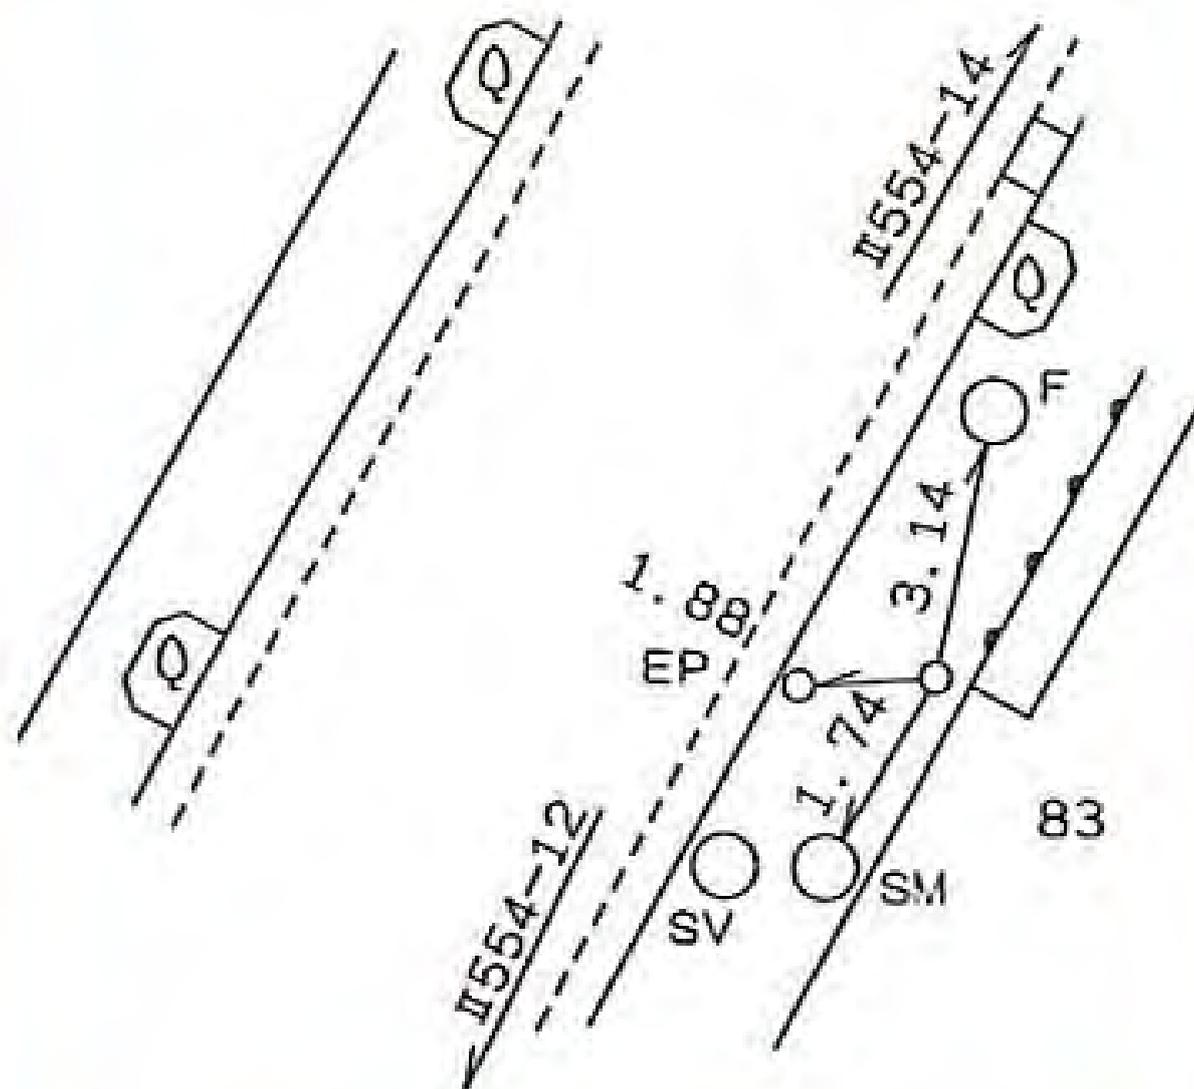

所在地

南区六ツ川一丁目三九番地先

標識ノ種類

金属標 鋌・木杭

キザミ


点番号

14

線番号

II 554

要 図

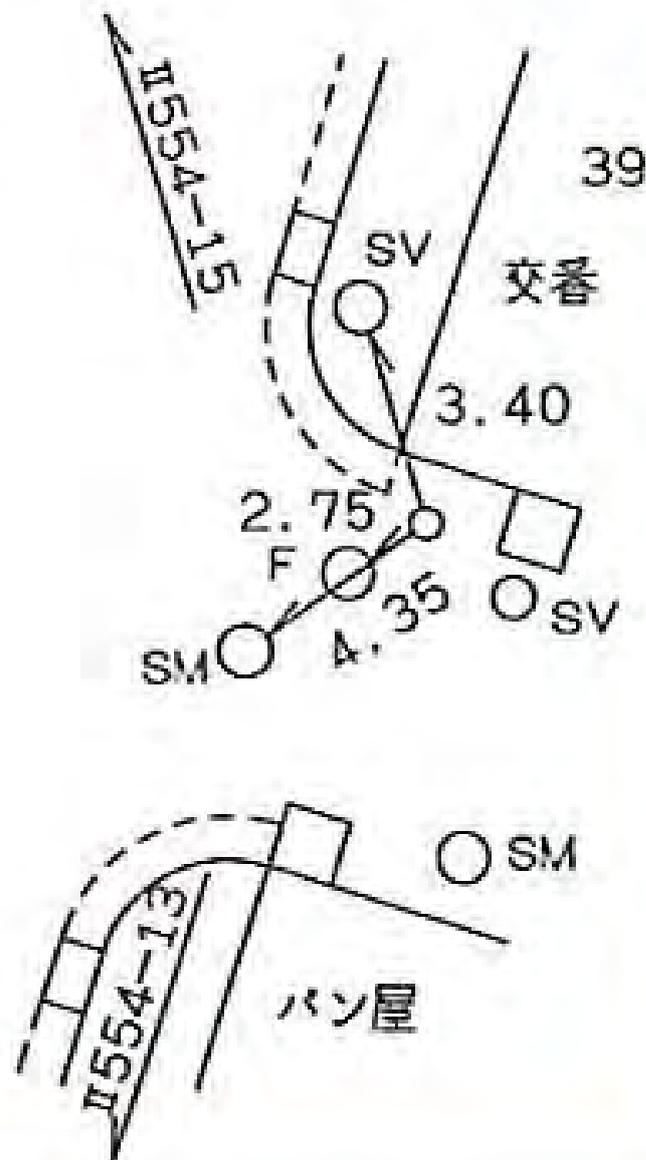

所在地

南区永田南一丁目二番三三地先

標識ノ種類

金属標・鋌・木杭

キザミ


点番号

16

線番号

II 554

要 図

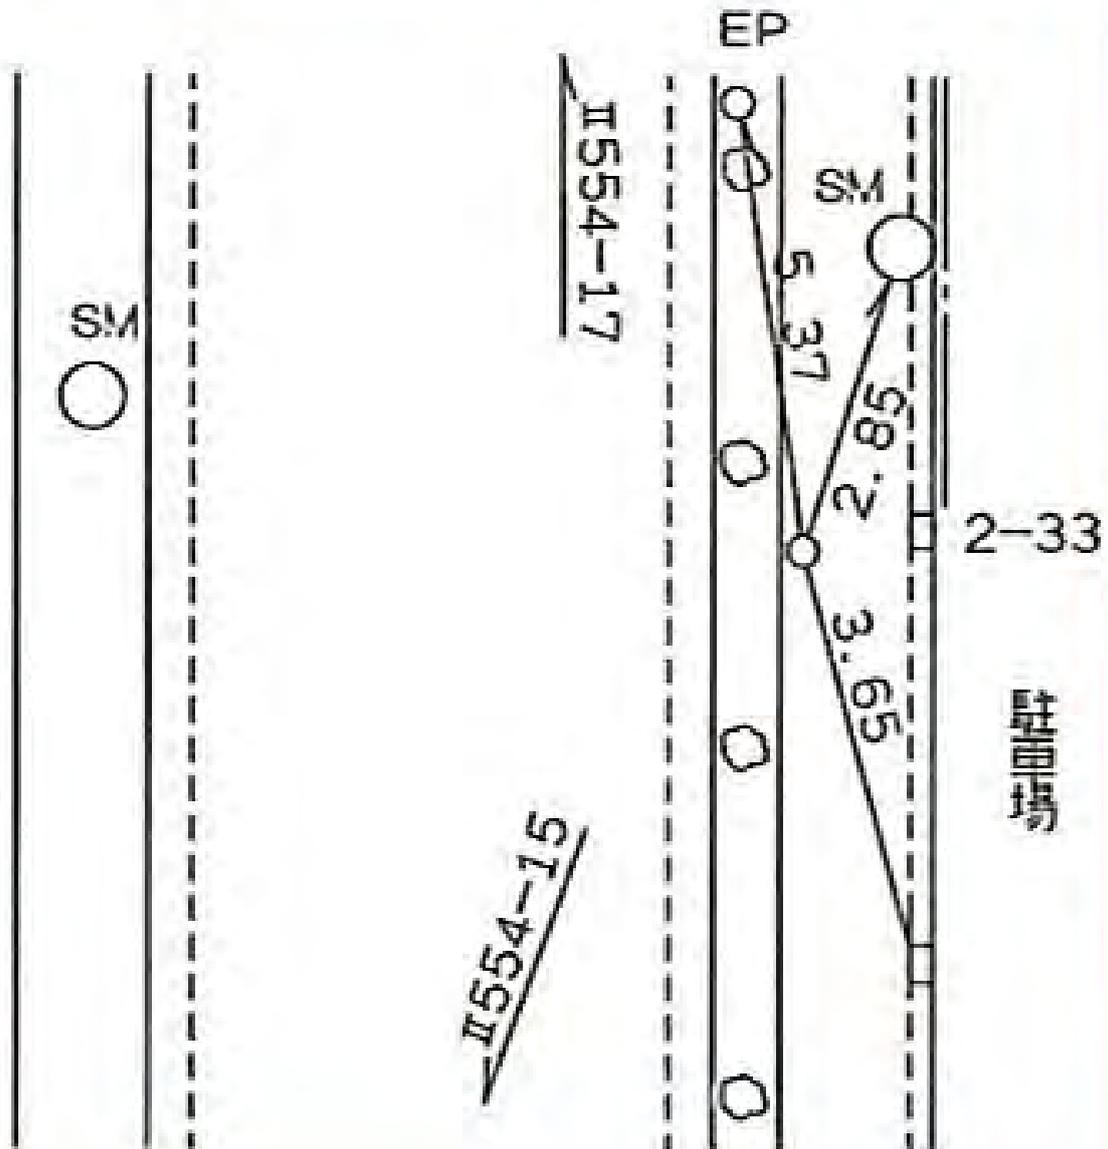

所在地

南区井土ヶ谷町一四一八番地先

標識ノ種類

金属標・鋌・木杭

キザミ


点番号

17

線番号

II 554

要 図

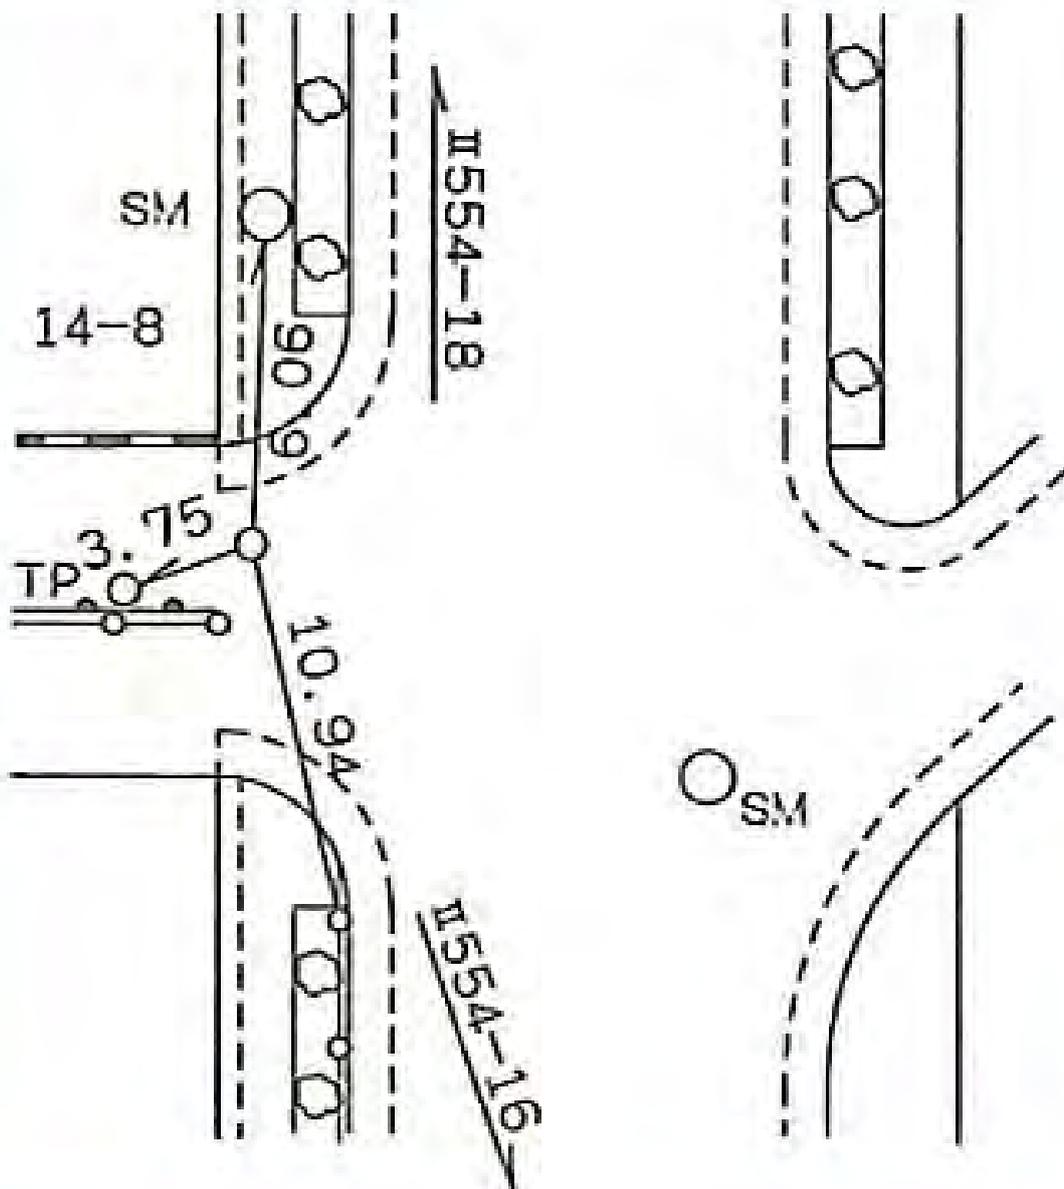

線  
番  
号

点  
番  
号

標 識 ノ 種 類

所 在 地

Ⅱ 554

18


金属標・鋸・木杭

南区井土ヶ谷上町一五―五番地先

キザミ

要 図

15-5

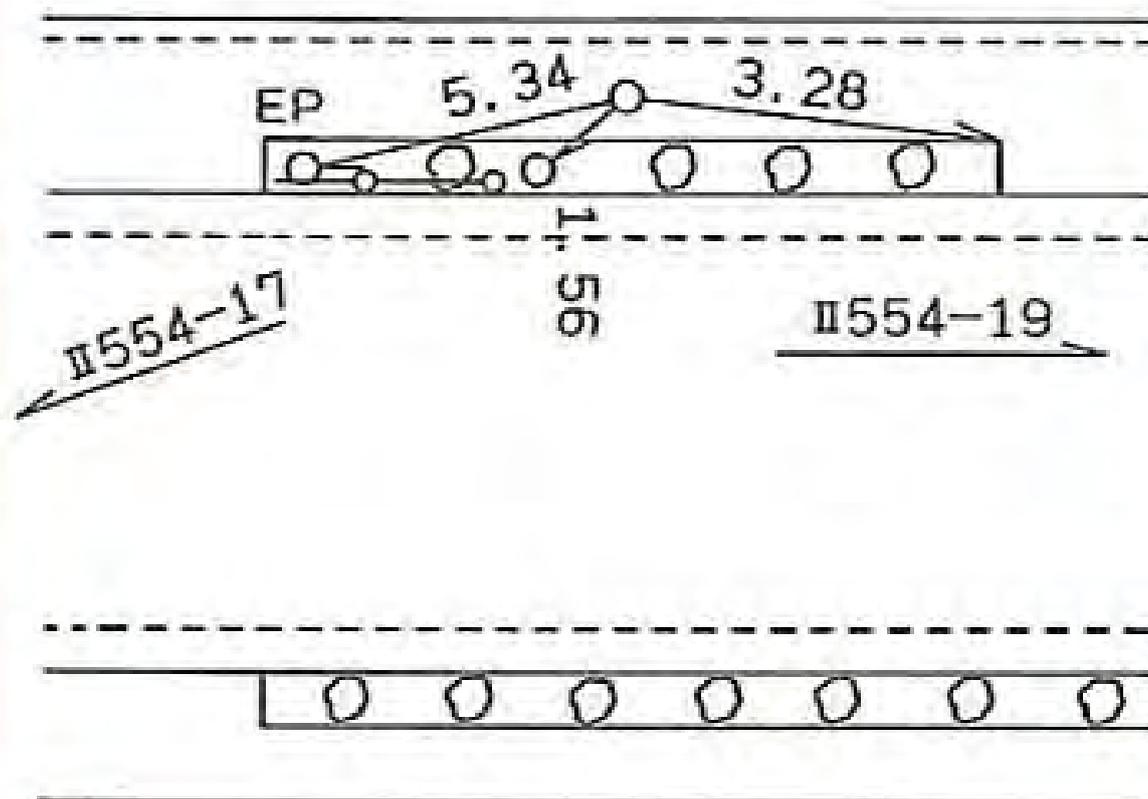

所在地

南区井土ヶ谷上町一―一六番地先

標識ノ種類

金属標・鋏・木杭

キザミ


点番号

19

線番号

II 554

要 図

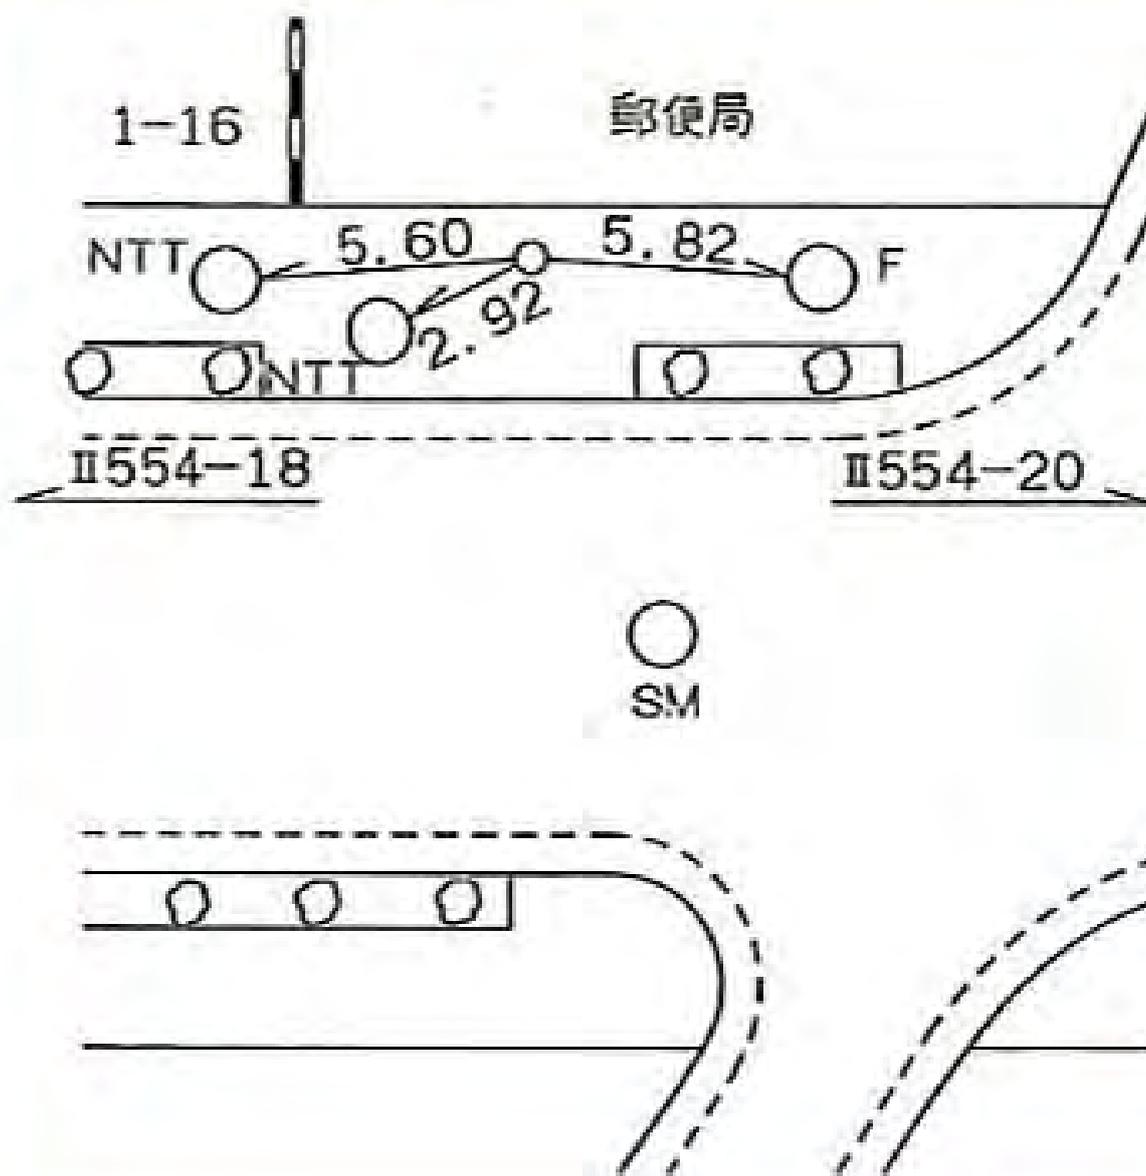

所在地

南区井土ヶ谷中町一五三番地先・

標識ノ種類

金属標・鋏・木杭

キザミ


点番号

20

線番号

II 554

要 図

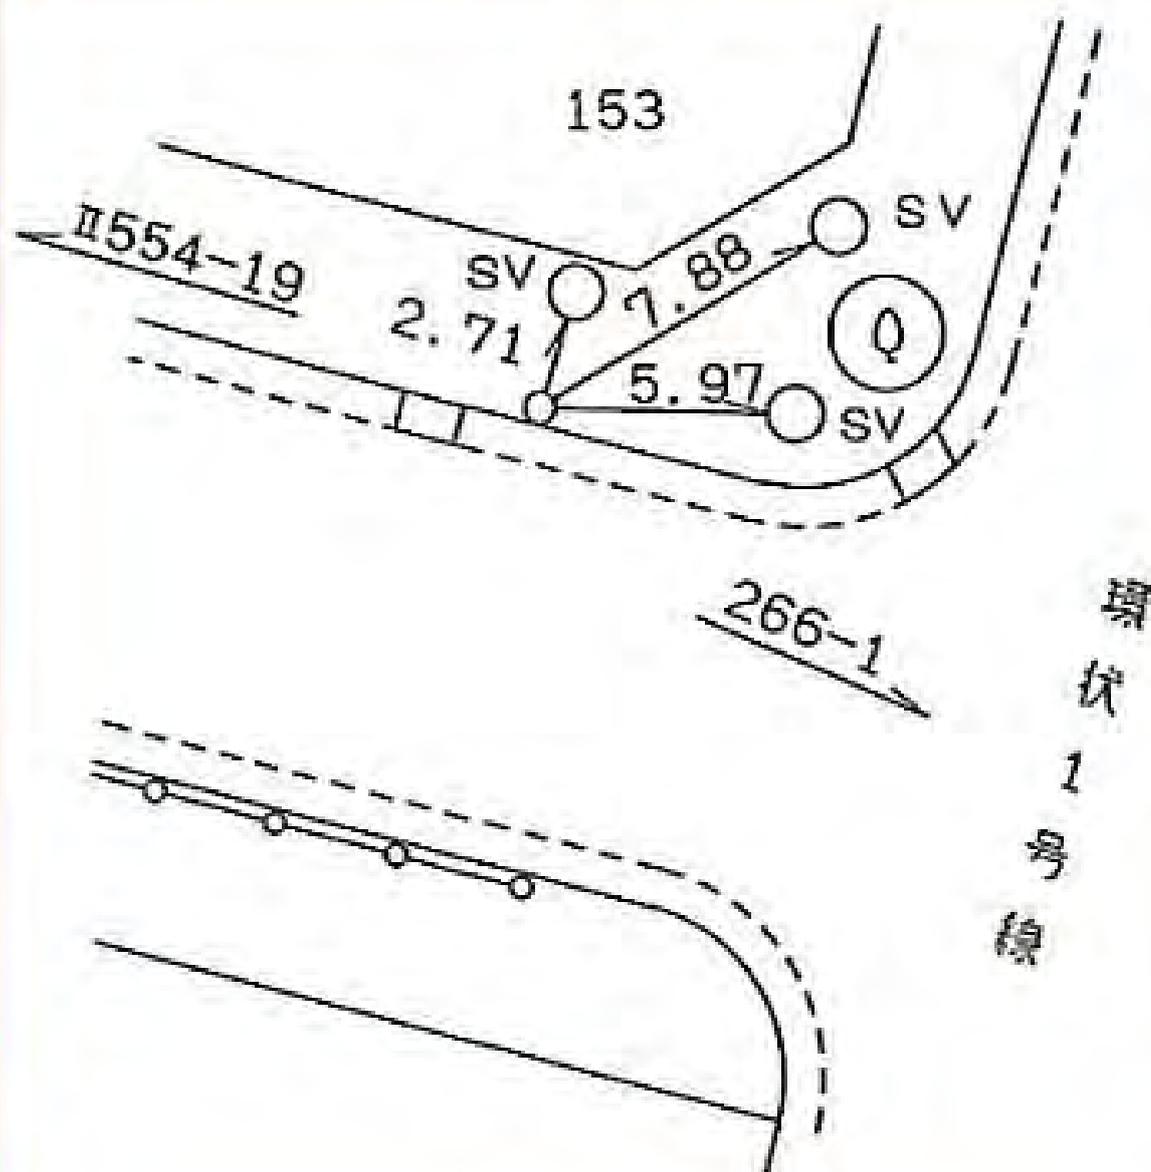

所在地

栄区笠間町一六四四一一番地先

標識ノ種類

金属標・鋌・木杭

キザミ


点番号

1

線番号

II 557

要 図

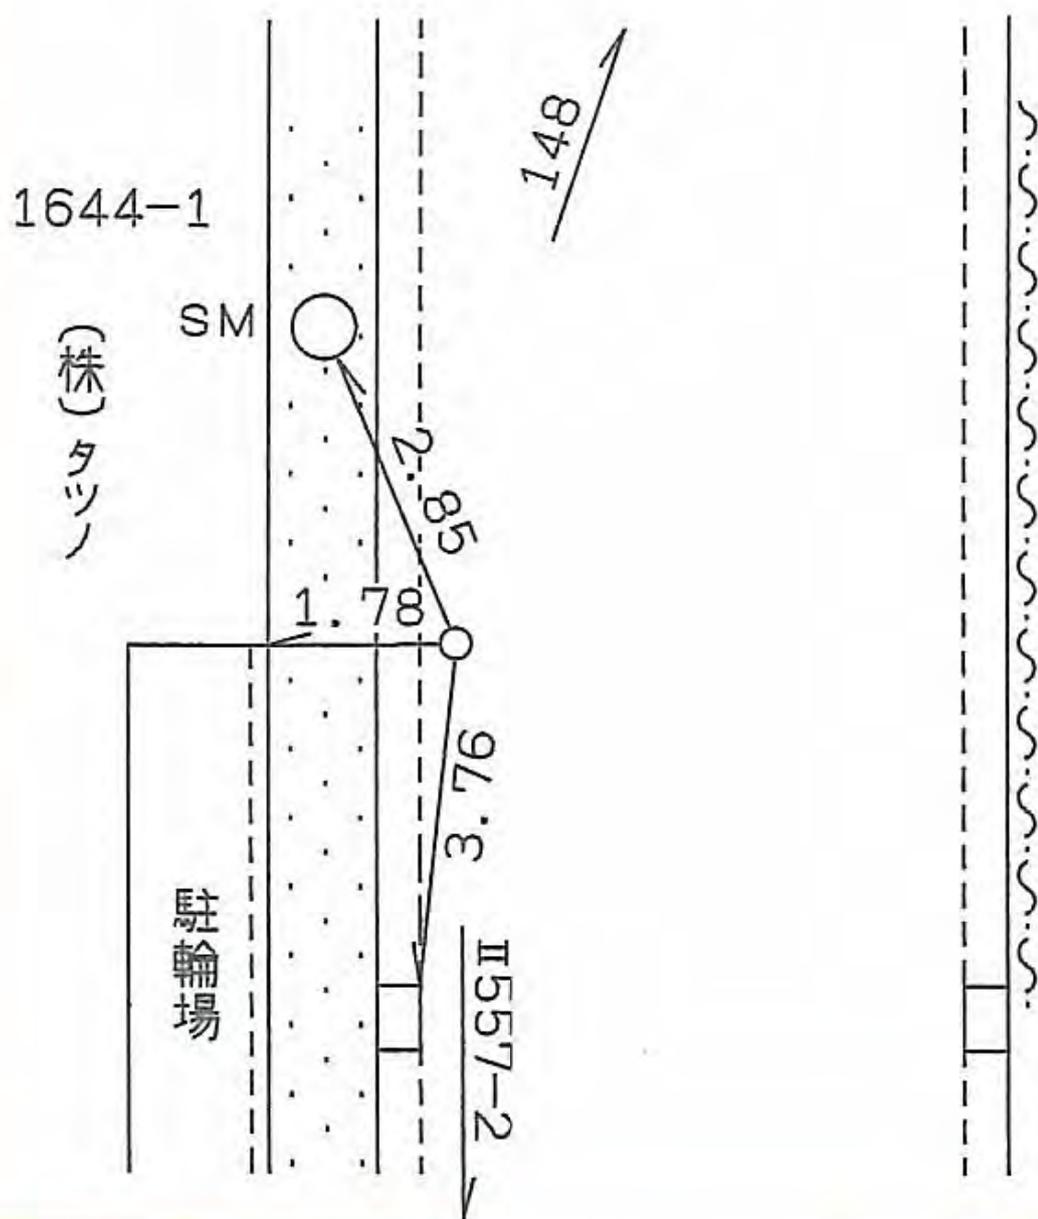

所在地

栄区笠間町一六四四―一番地先

標識ノ種類

金属標・鋏・木杭

キザミ


点番号

2

線番号

II 557


要 図

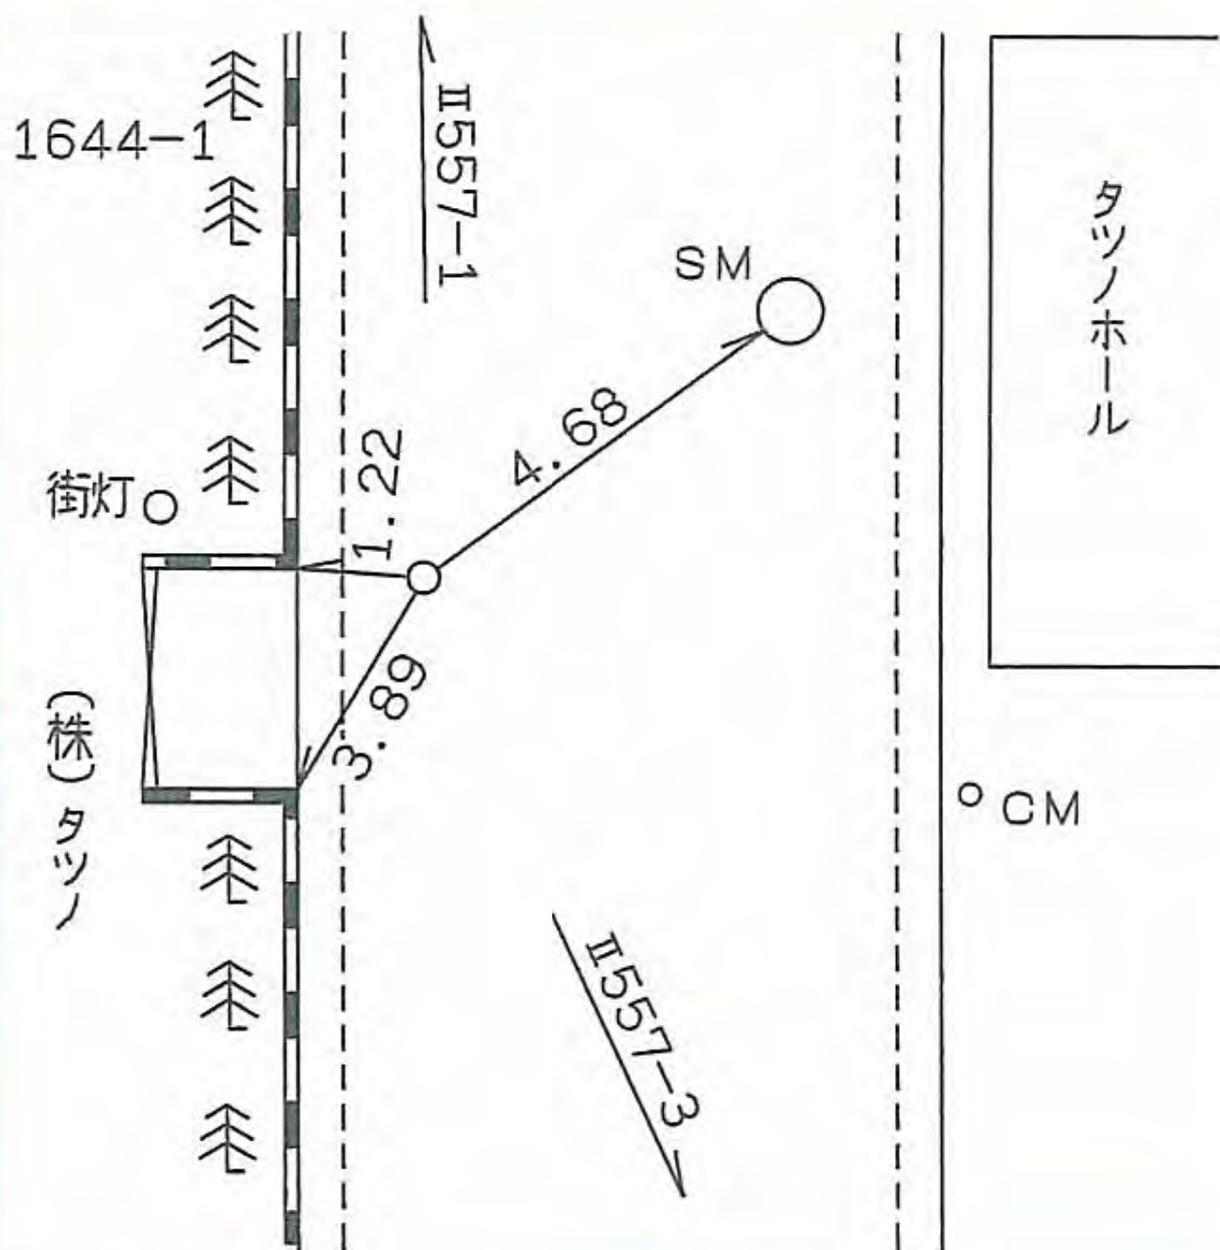

線 番 号	点 番 号	標 識 ノ 種 類	所 在 地
-------------	-------------	-----------	-------

II 557	3	<span style="border: 1px solid black; border-radius: 15px; padding: 2px;">金属標</span> ・鋏・木杭 キザミ	栄区笠間町一六五八番地先
--------	---	---	--------------

要 図

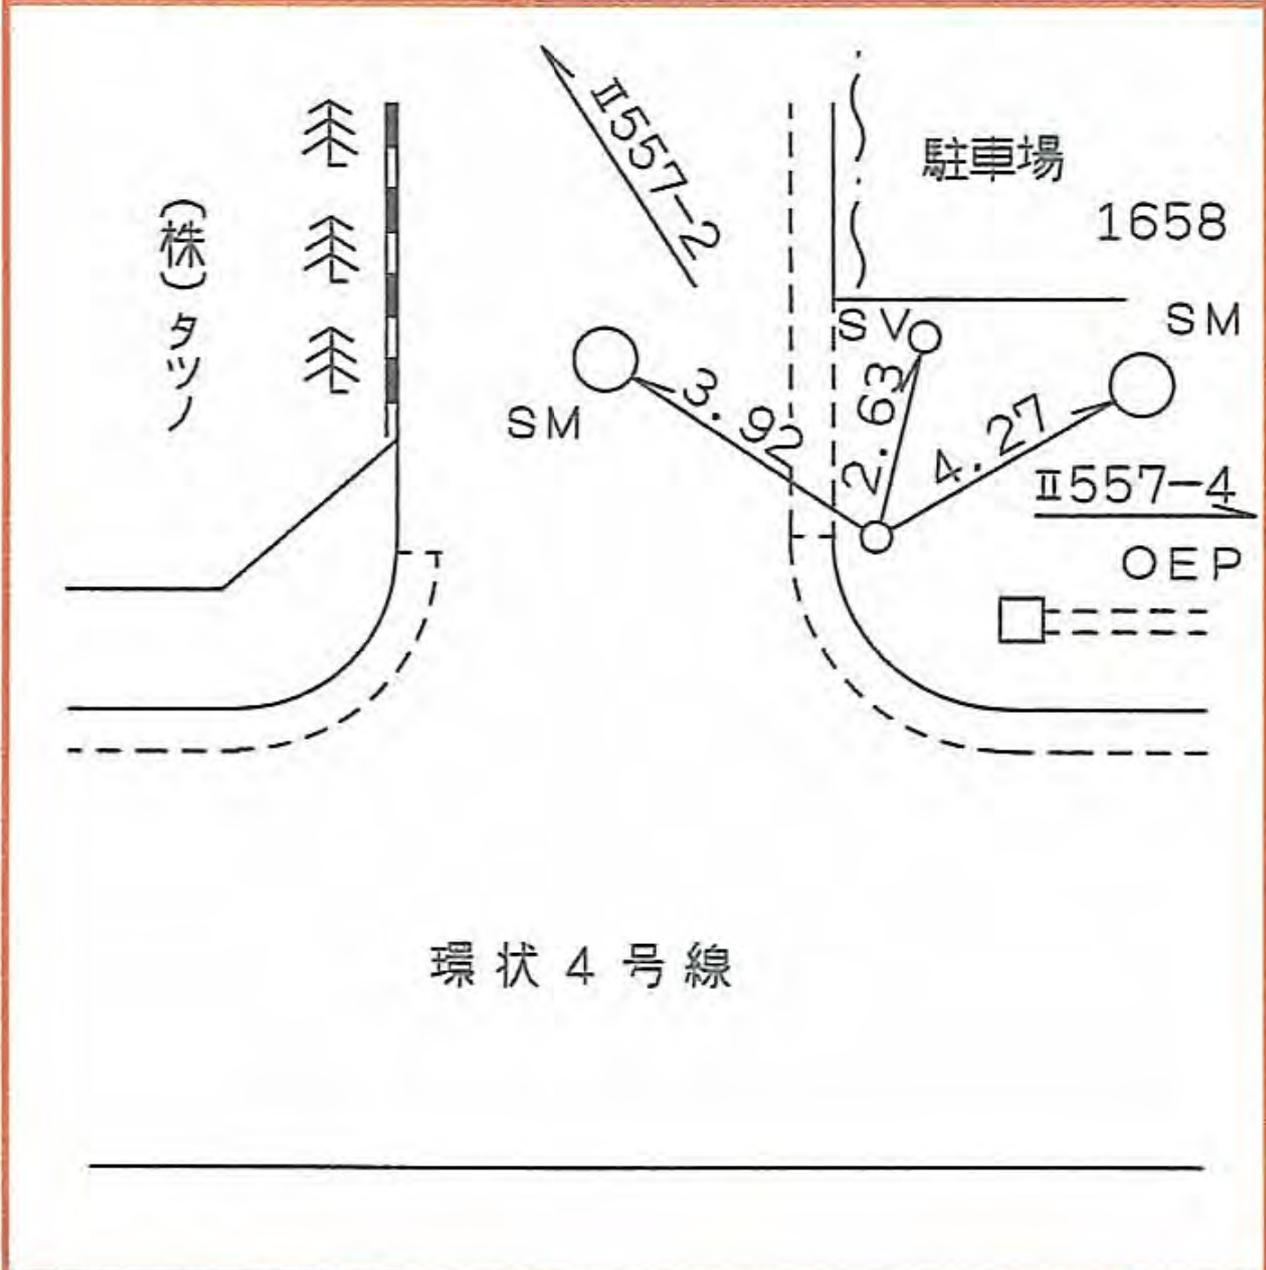

栄区笠間町一六五八番地先

所在地

栄区笠間町一五四二―二番地先

標識ノ種類

金属標・鋳・木杭

キザミ


点番号

4

線番号

II 557


要 図

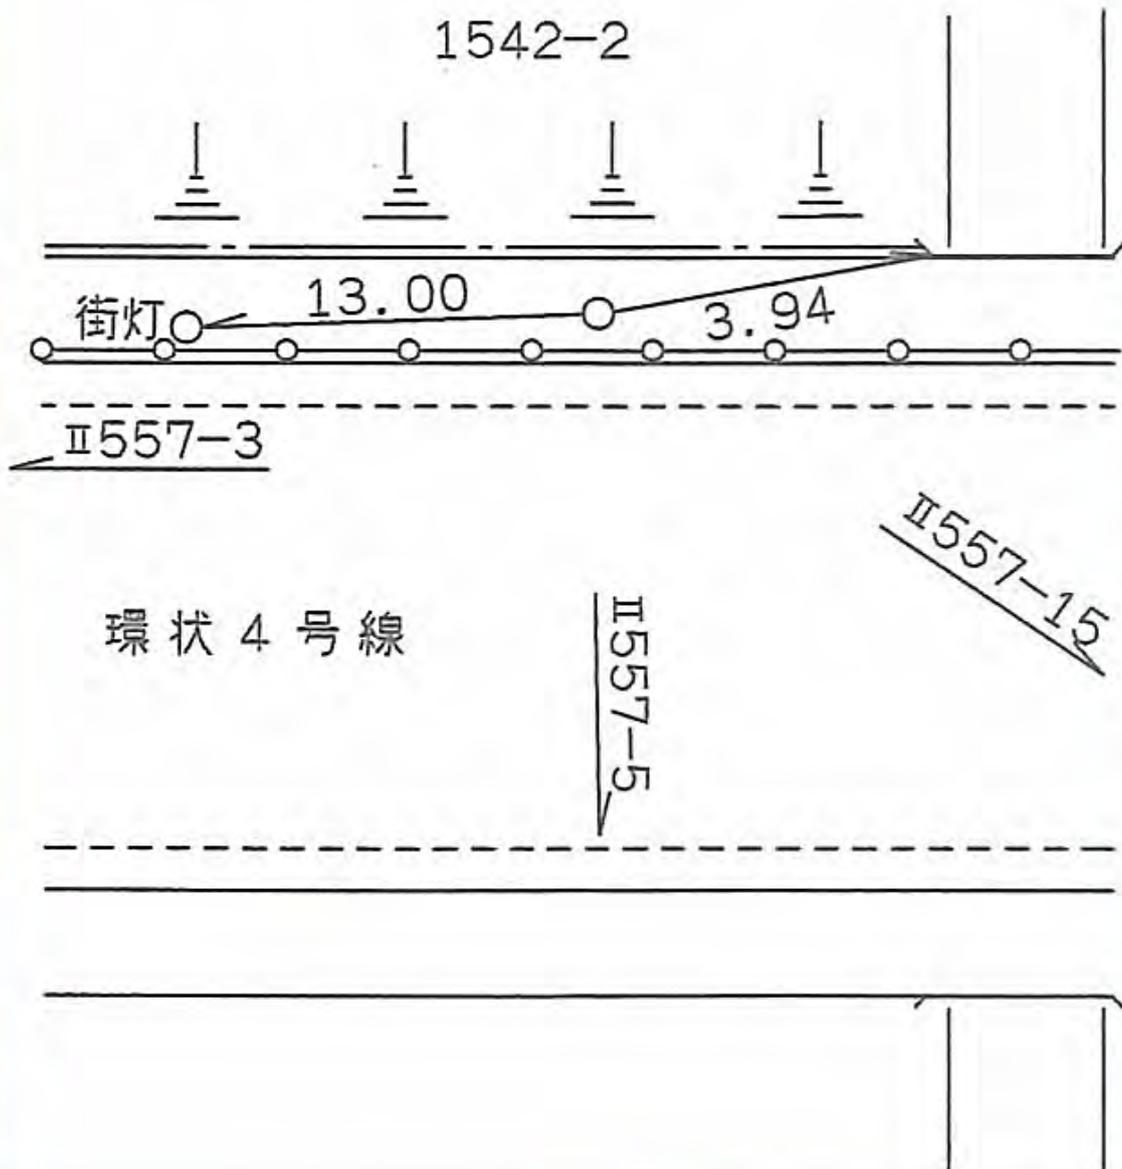

線番号	点番号	標識ノ種類	所在地
-----	-----	-------	-----

II 557	5	<div style="border: 1px solid black; border-radius: 15px; padding: 5px; display: inline-block;">金属標</div> ・ 鋌 ・ 木杭 キザミ	栄区笠間町一二四七―二番地先
--------	---	---	----------------

要 図

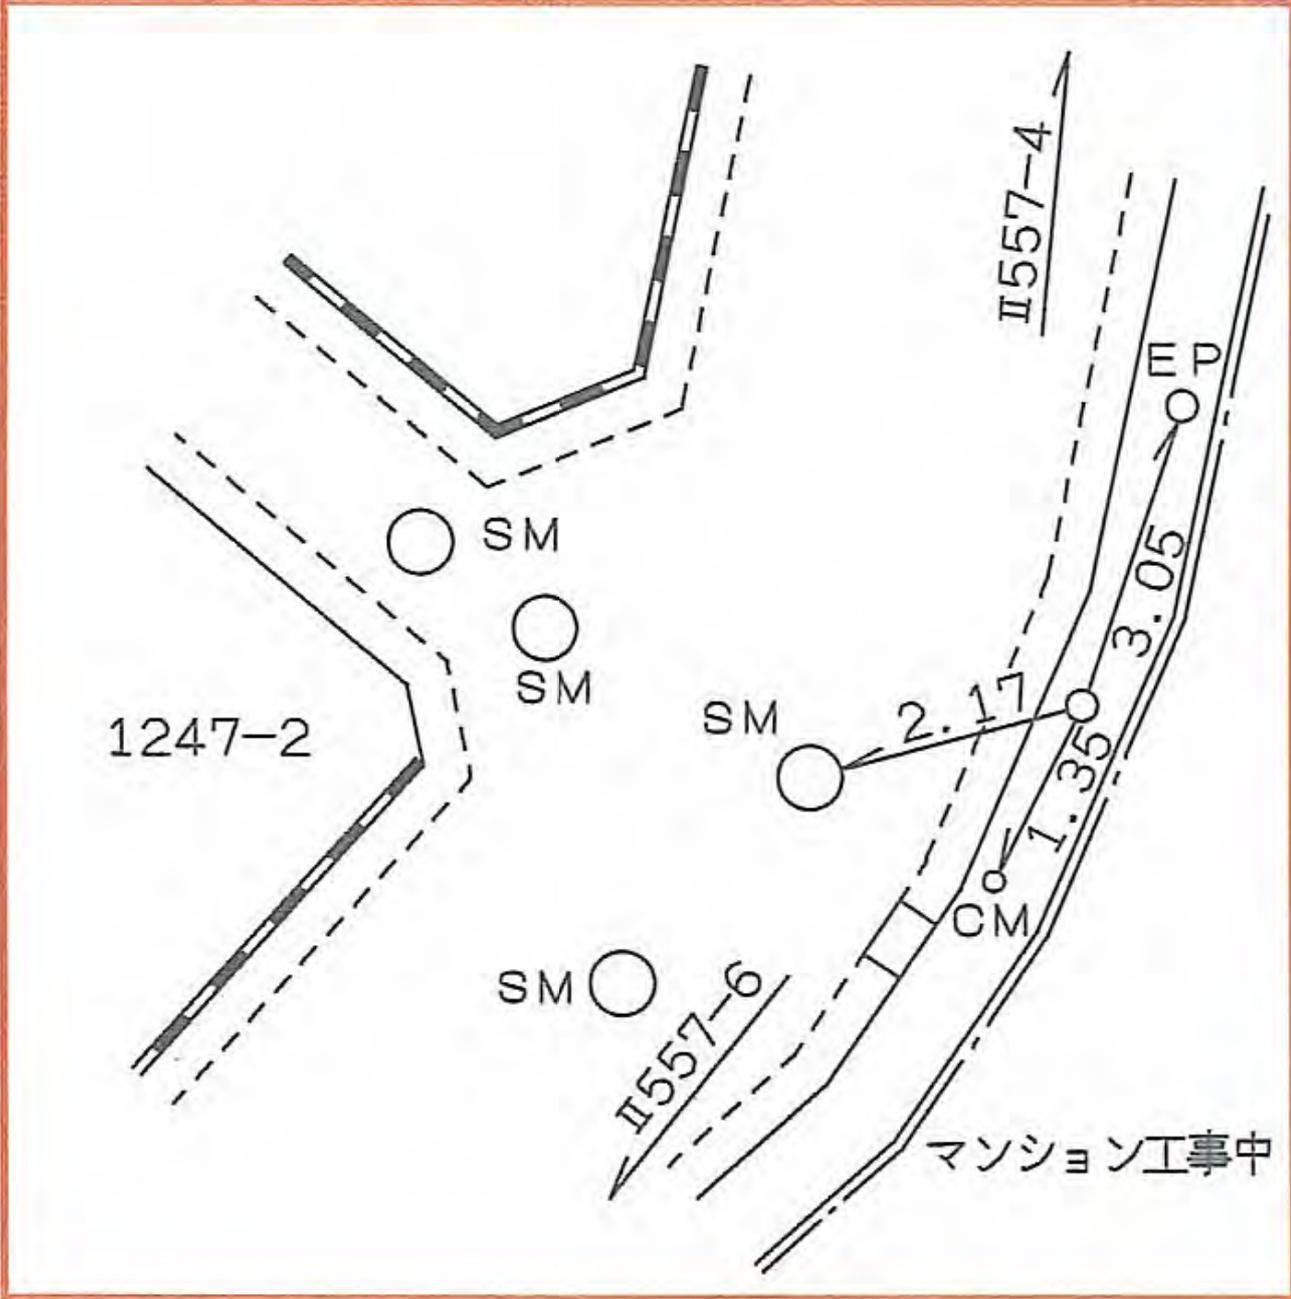

所在地

栄区笠間町一二六〇番地先

標識ノ種類

金属標・鋏・木杭

キザミ

点番号

6

線番号

II 557

要 図



所在地

栄区笠間町一三三八番地先

標識ノ種類

金属標・鋏・木杭

キザミ


点番号

7

線番号

II 557

要 図

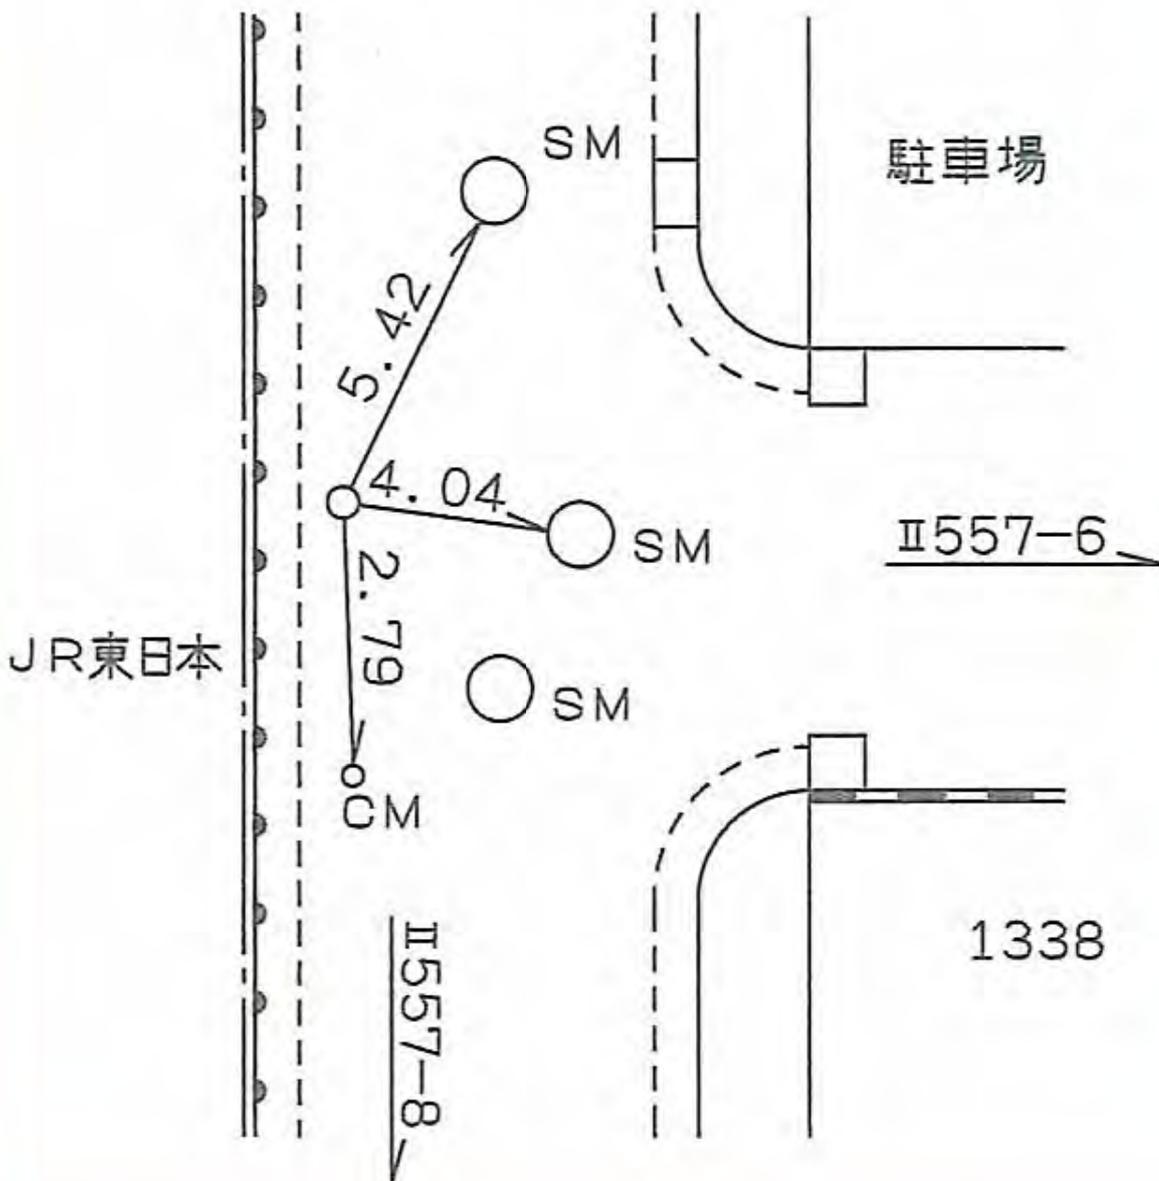

所在地

標識ノ種類

点番号

線番号

栄区笠間町一一九〇番地先

金属標・鋏・木杭

8

II 557

キザミ


要 図



線 番 号	点 番 号	標 識 ノ 種 類	所 在 地
-------------	-------------	-----------	-------

II 557	9	<div style="border: 1px solid black; border-radius: 15px; padding: 5px; display: inline-block;">金属標</div> ・ 鋌 ・ 木杭  キザミ	栄区笠間町一一九〇番地先
--------	---	---	--------------

要 図

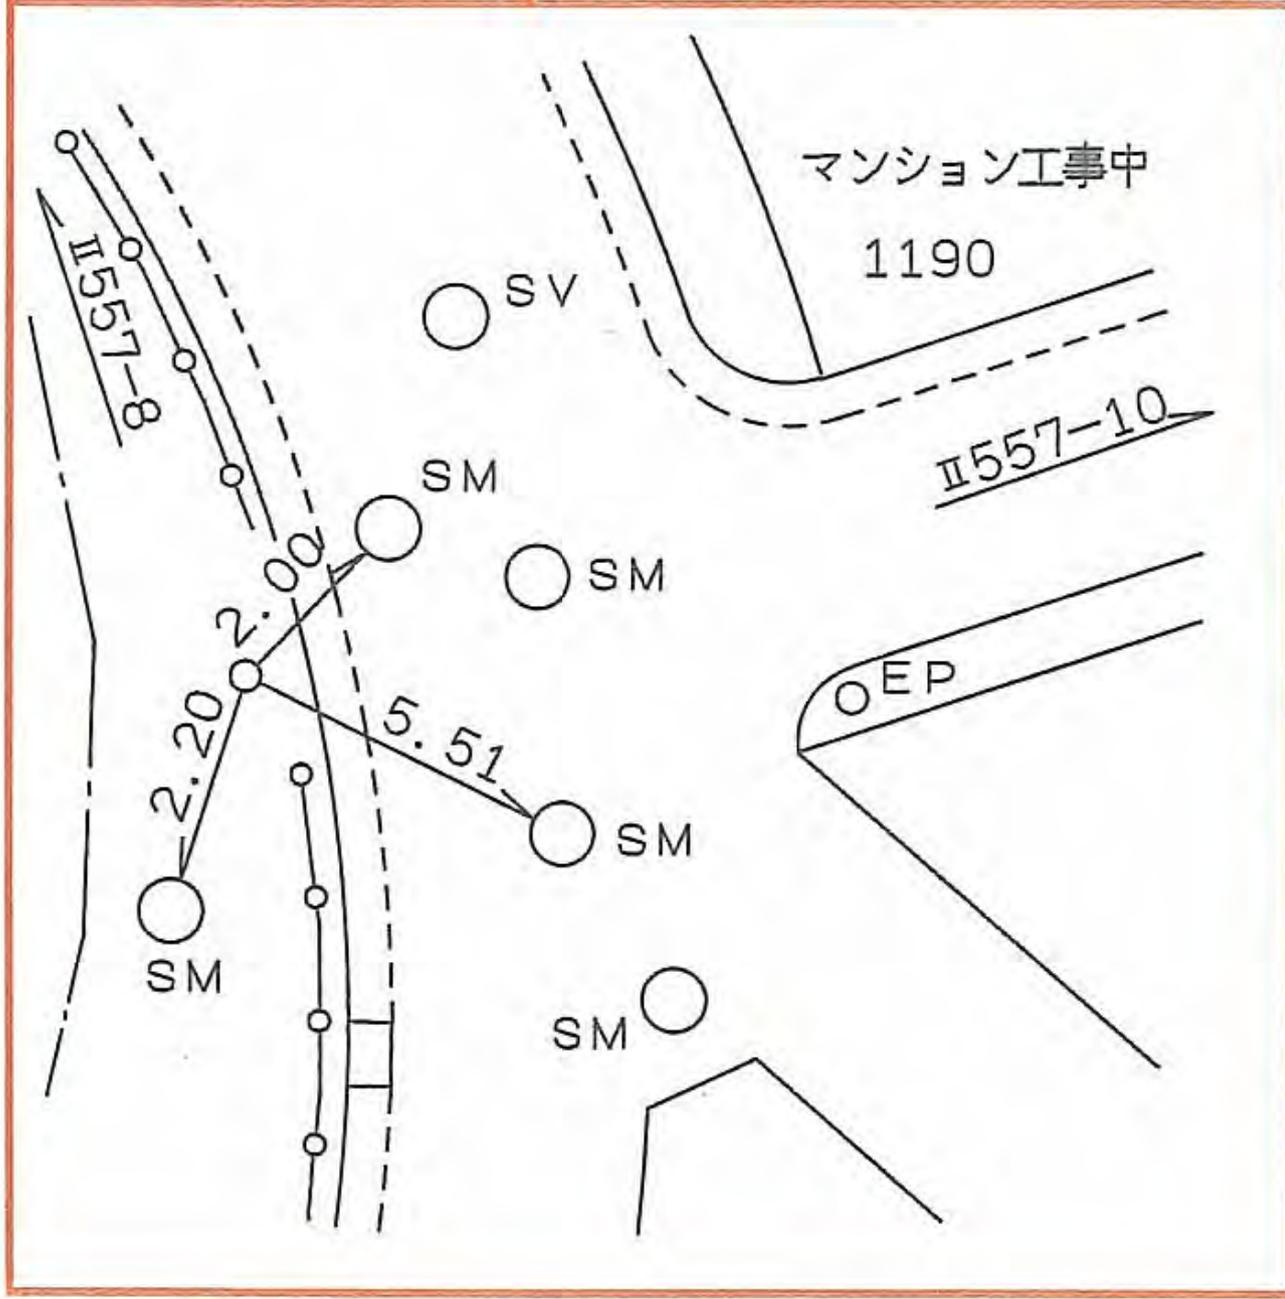

所在地

栄区笠間町一一九〇番地先

標識ノ種類

金属標・鋳・木杭

キザミ


点番号

10

線番号

II 557

要 図

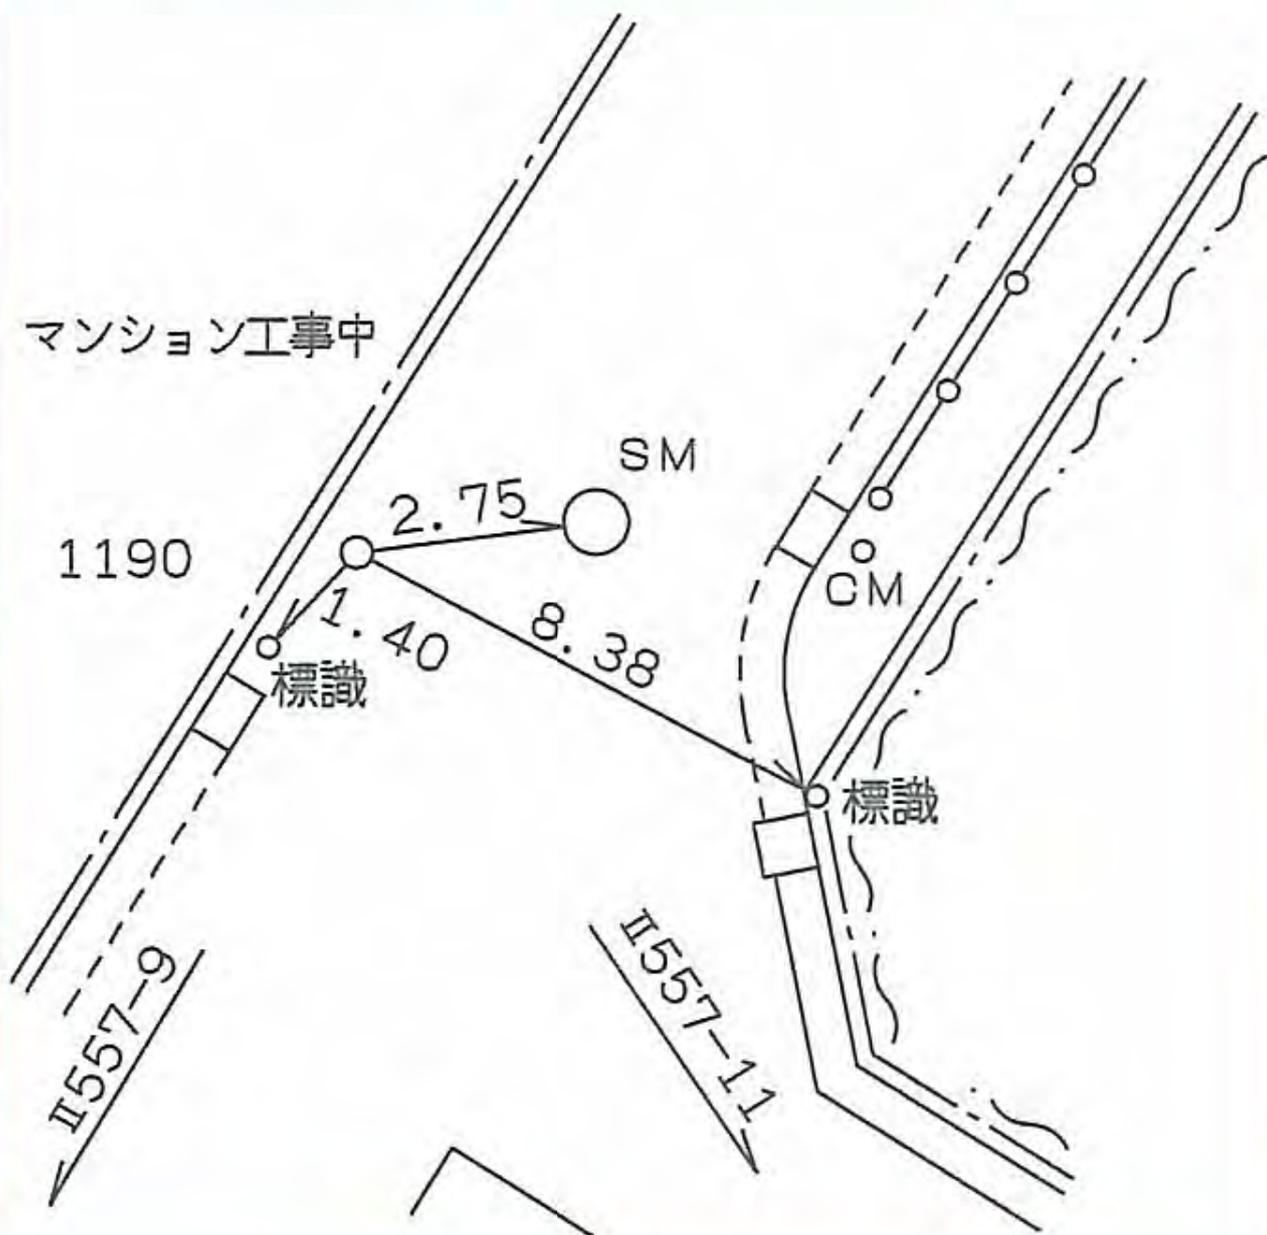

所在地

栄区笠間町七四九-1 一番地先

標識ノ種類

金属標・鋸・木杭

キザミ


点番号

12

線番号

II 557

要 図

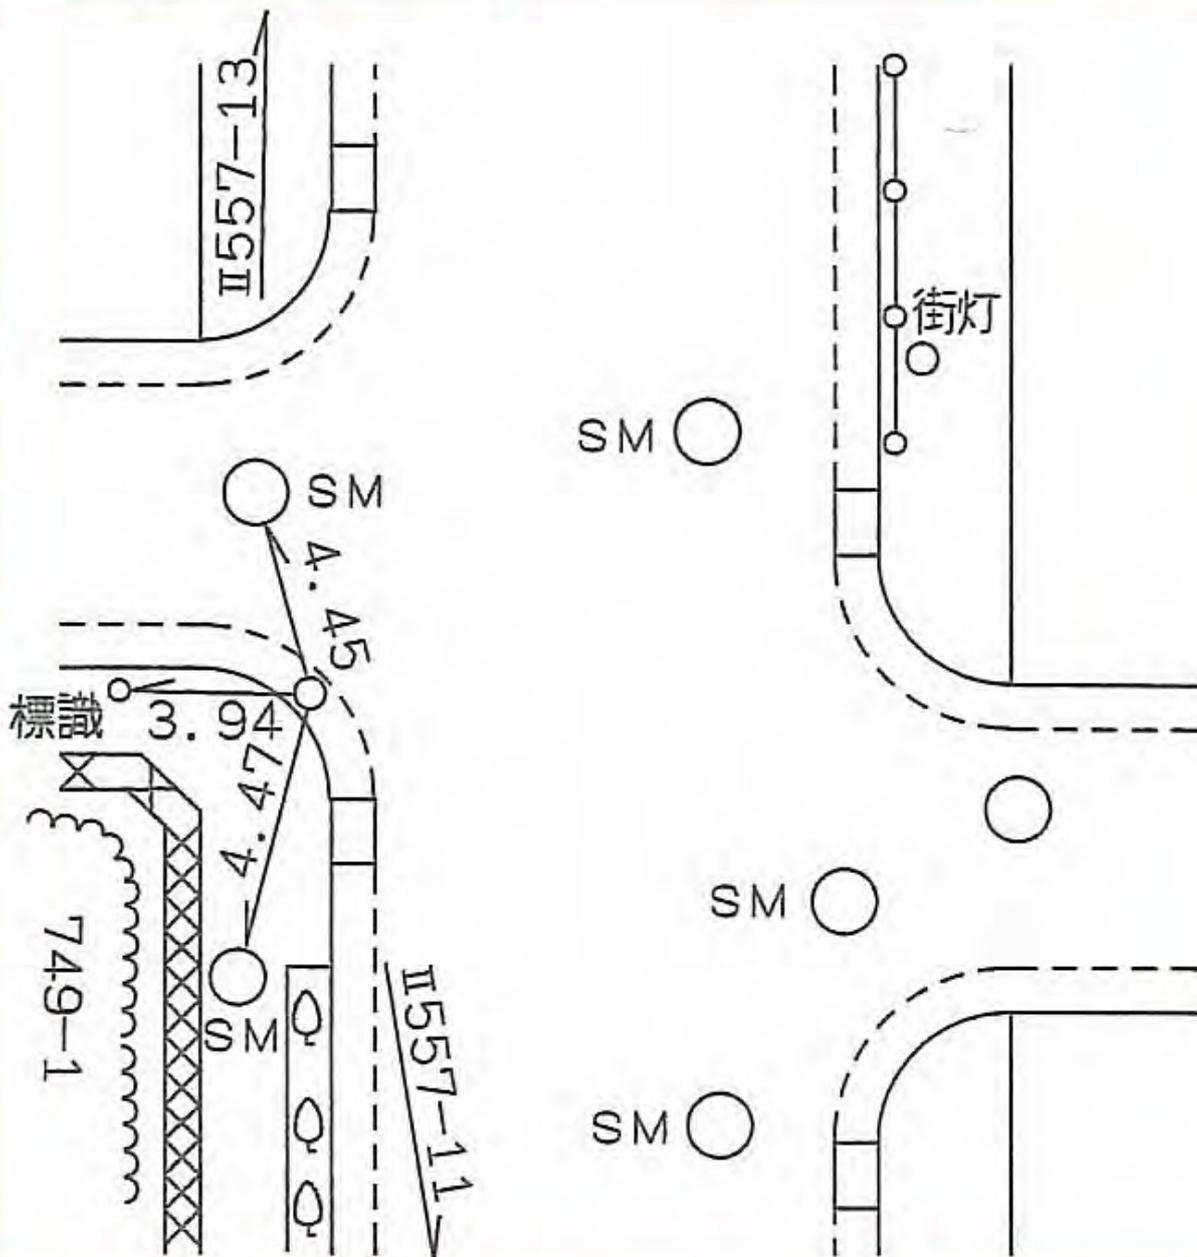

所在地

栄区笠間町六〇九番地先

標識ノ種類

金属標・鋳・木杭

キザミ


点番号

13

線番号


II 557

要 図

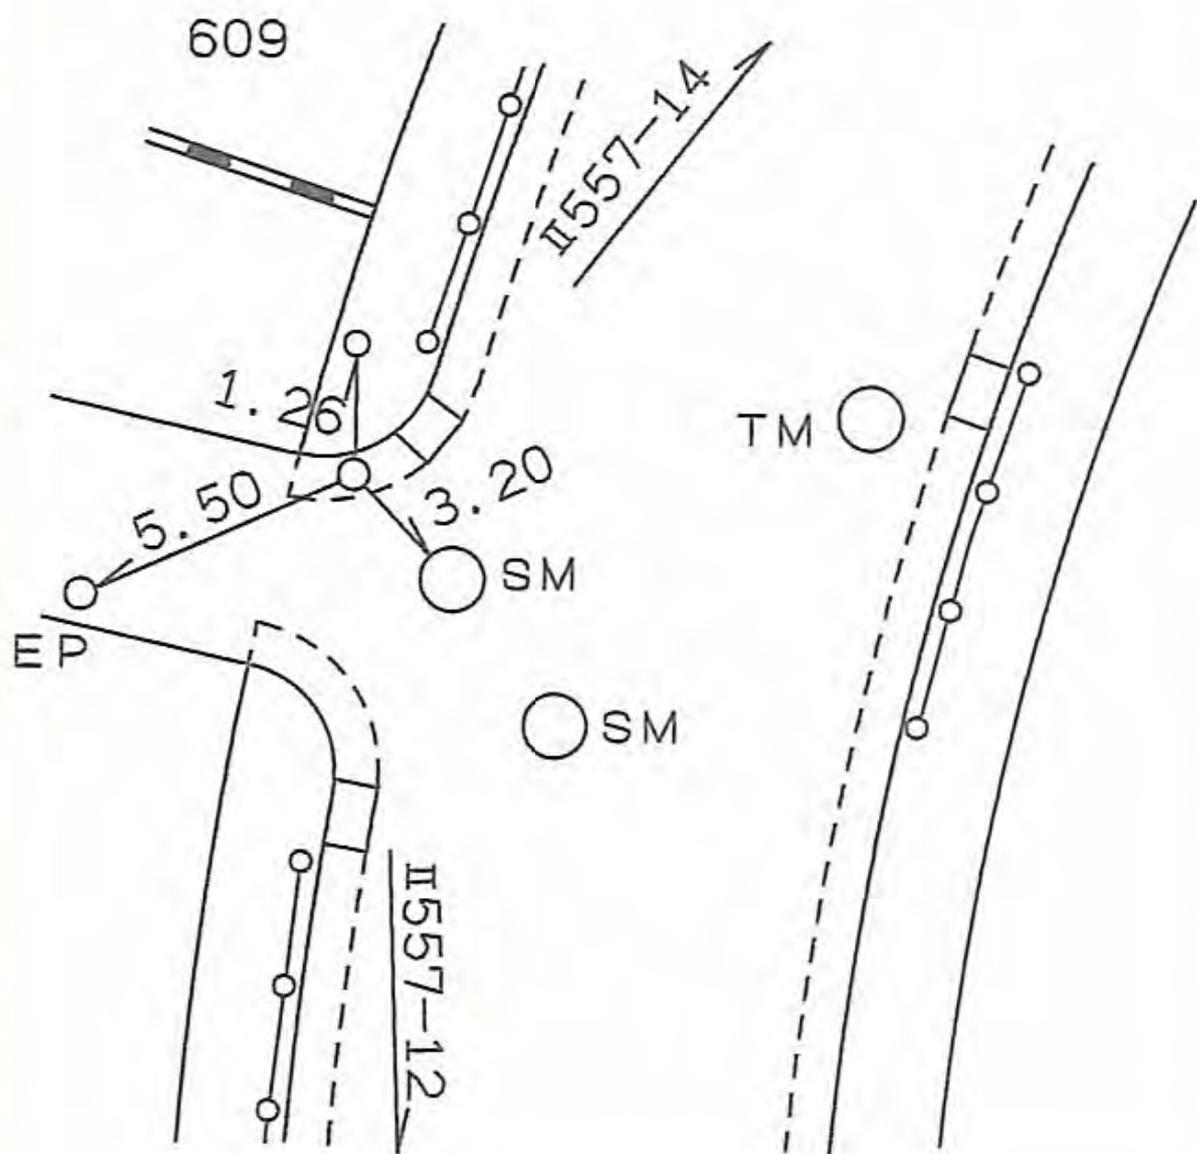


線 番 号	点 番 号	標 識 ノ 種 類	所 在 地
-------------	-------------	-----------	-------


II 557	14	<div style="border: 1px solid black; border-radius: 15px; padding: 5px; display: inline-block;">金属標</div> ・ 鋳 ・ 木杭  キザミ	栄区笠間町一七五八番地先
要 図			

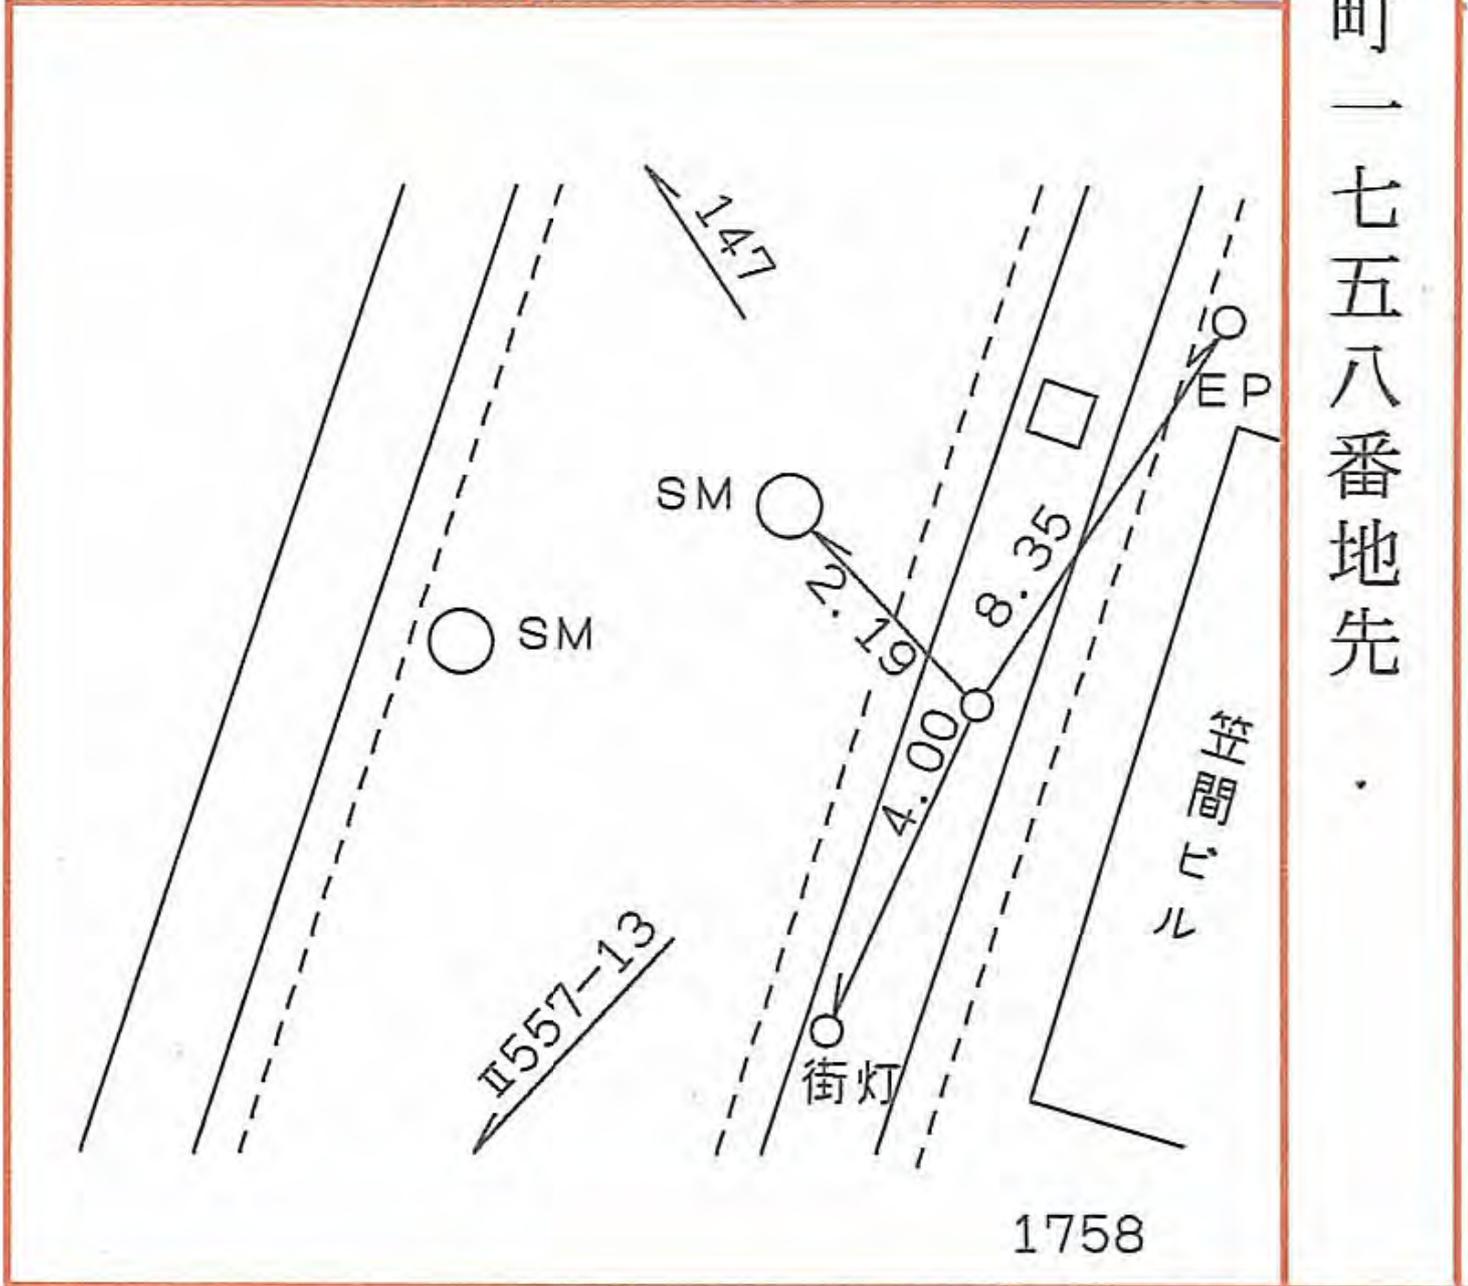

線 番 号	点 番 号	標 識 ノ 種 類	所 在 地
II 557	15	<div style="border: 1px solid black; border-radius: 50%; padding: 5px; display: inline-block;">金属標</div> ・ 鋳 ・ 木 杭 キザミ	栄区笠間三丁目21番地先
要 図			

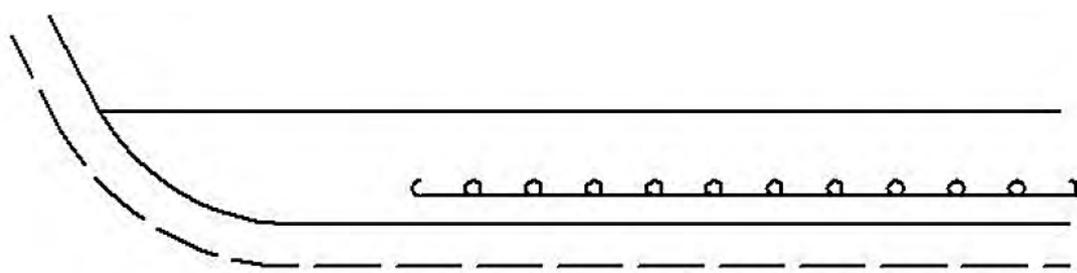


環状4号線

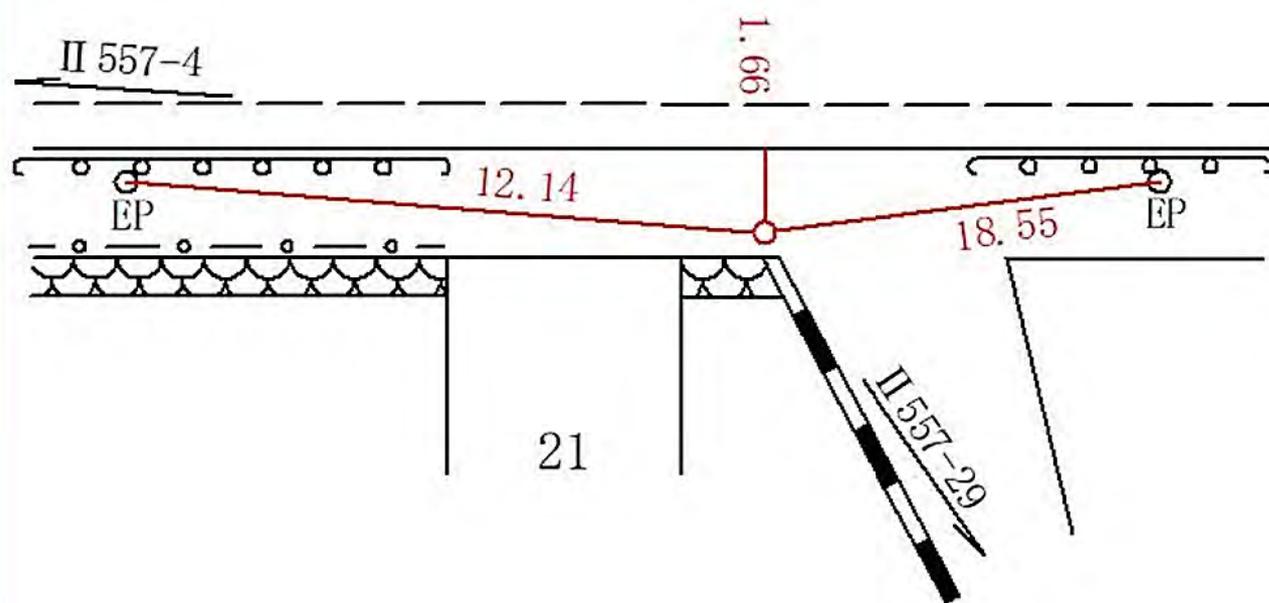

線 番 号	点 番 号	標 識 ノ 種 類	所 在 地
-------------	-------------	-----------	-------

II 557	16	<span style="border: 1px solid black; border-radius: 15px; padding: 2px;">金属標</span> ・ 鋌 ・ 木杭 キザミ	栄区笠間町五四九番地先
--------	----	--	-------------

要 図

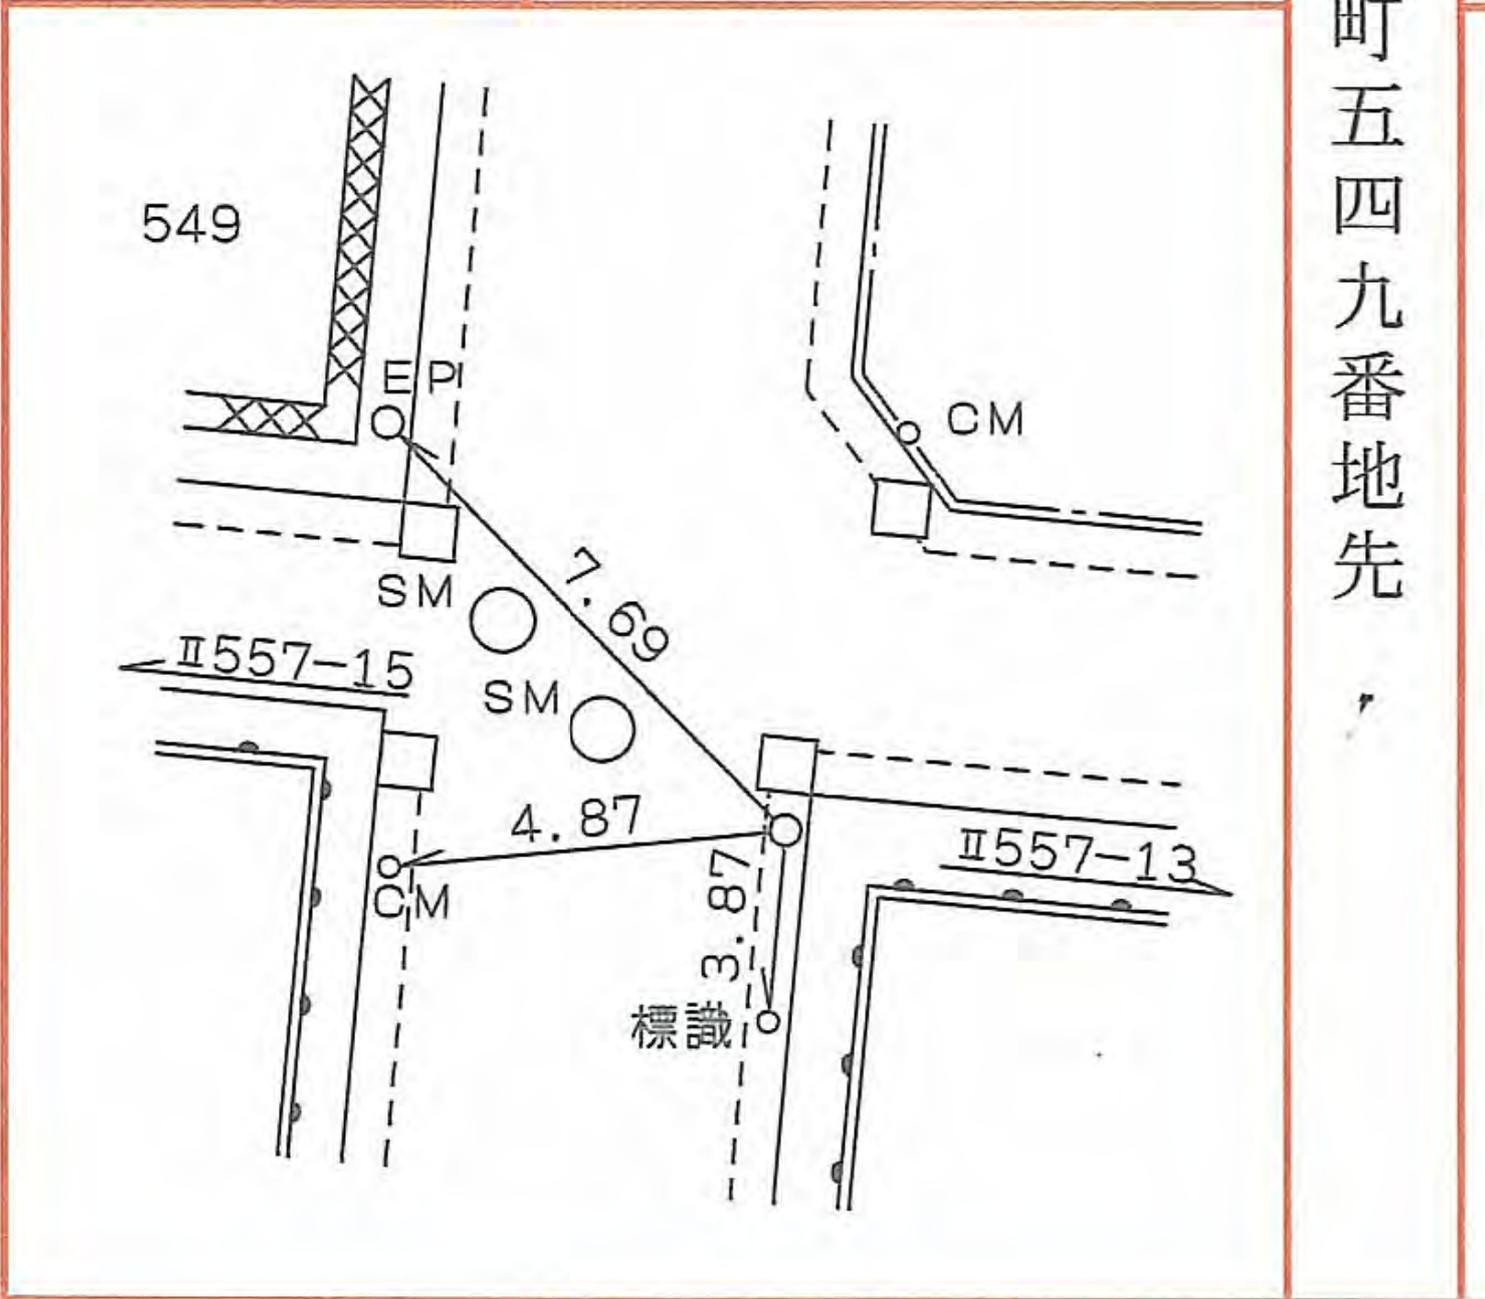

所在地

栄区笠間町一三二一番地先

標識ノ種類

金属標・鋌・木杭

キザミ


線番号

II 557

点番号

17

要 図

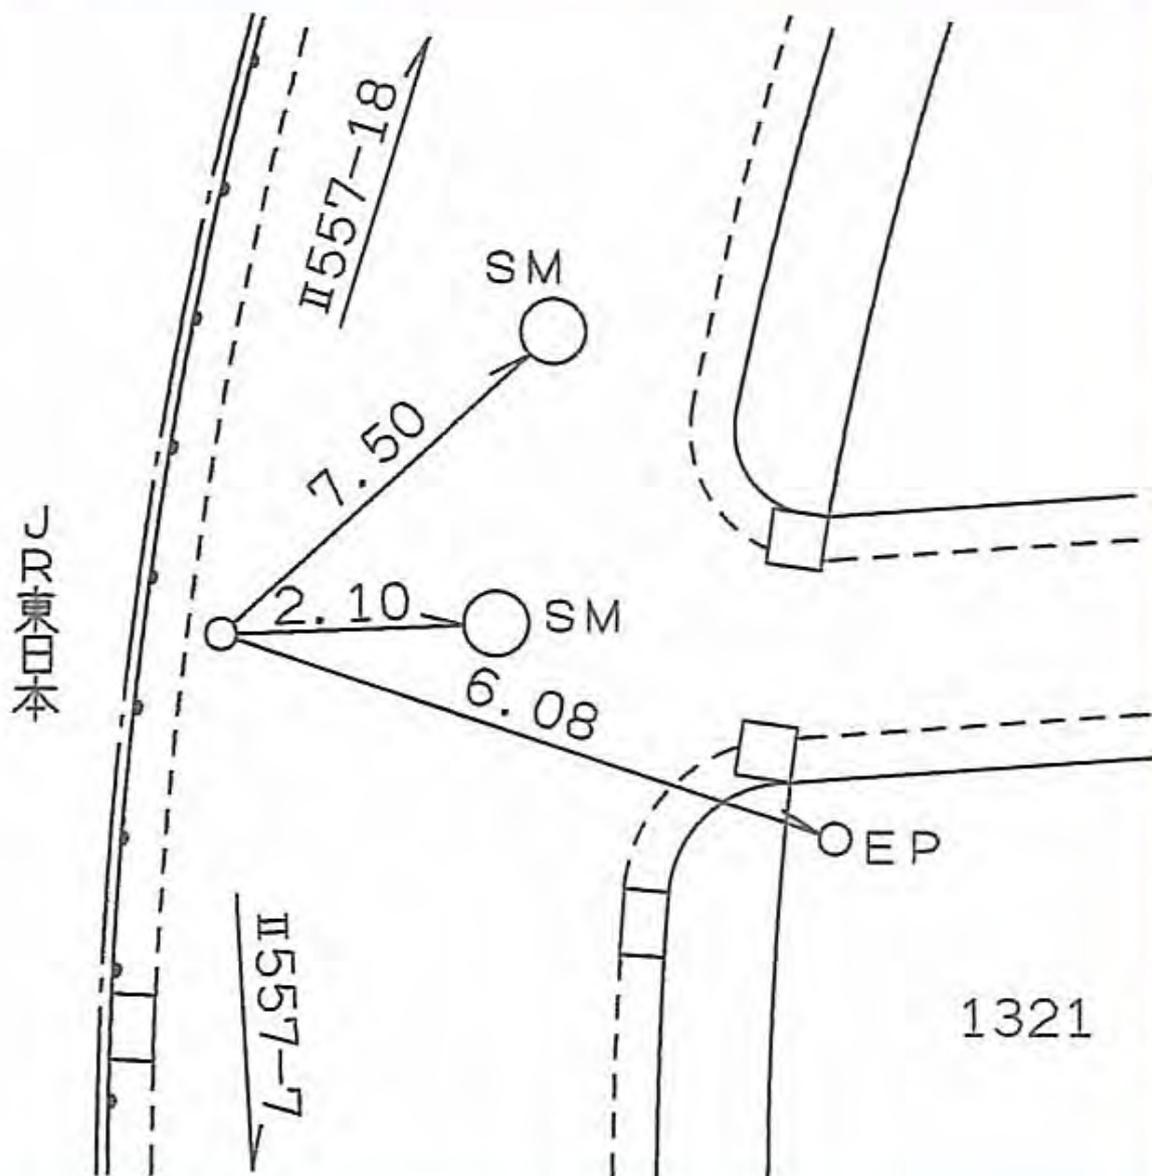

線  
番  
号

点  
番  
号

標 識 ノ 種 類

所 在 地

II 557


18

金属標・鋌・木杭

栄区笠間町一二八九番地先

キザミ

要 図

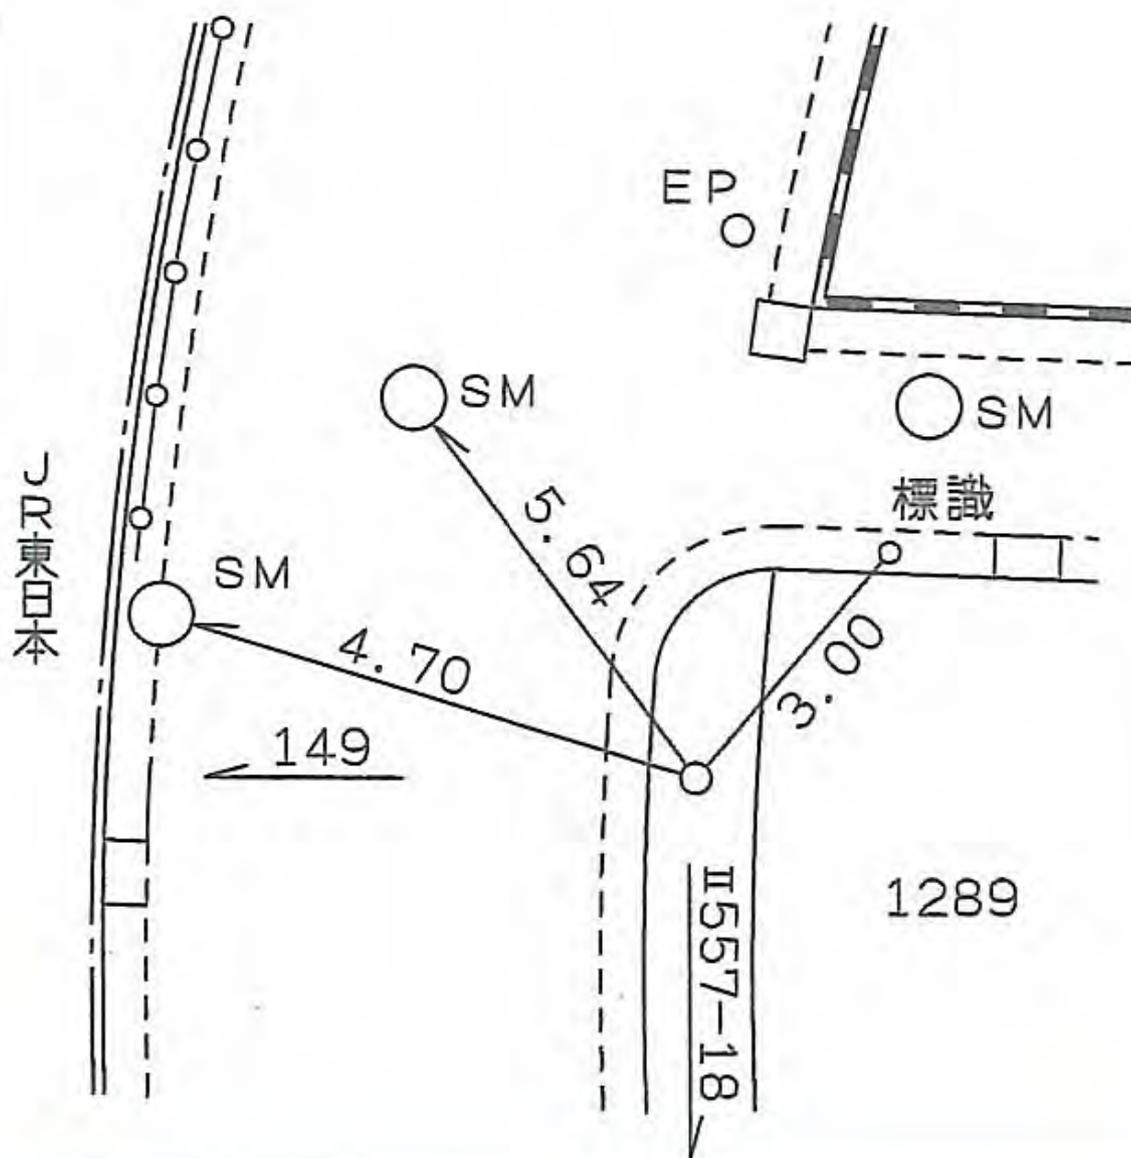

所在地

栄区笠間四丁目三番地先

標識ノ種類

金属標・鋳・木杭

キザミ


点番号

19

線番号

II 557

要 図

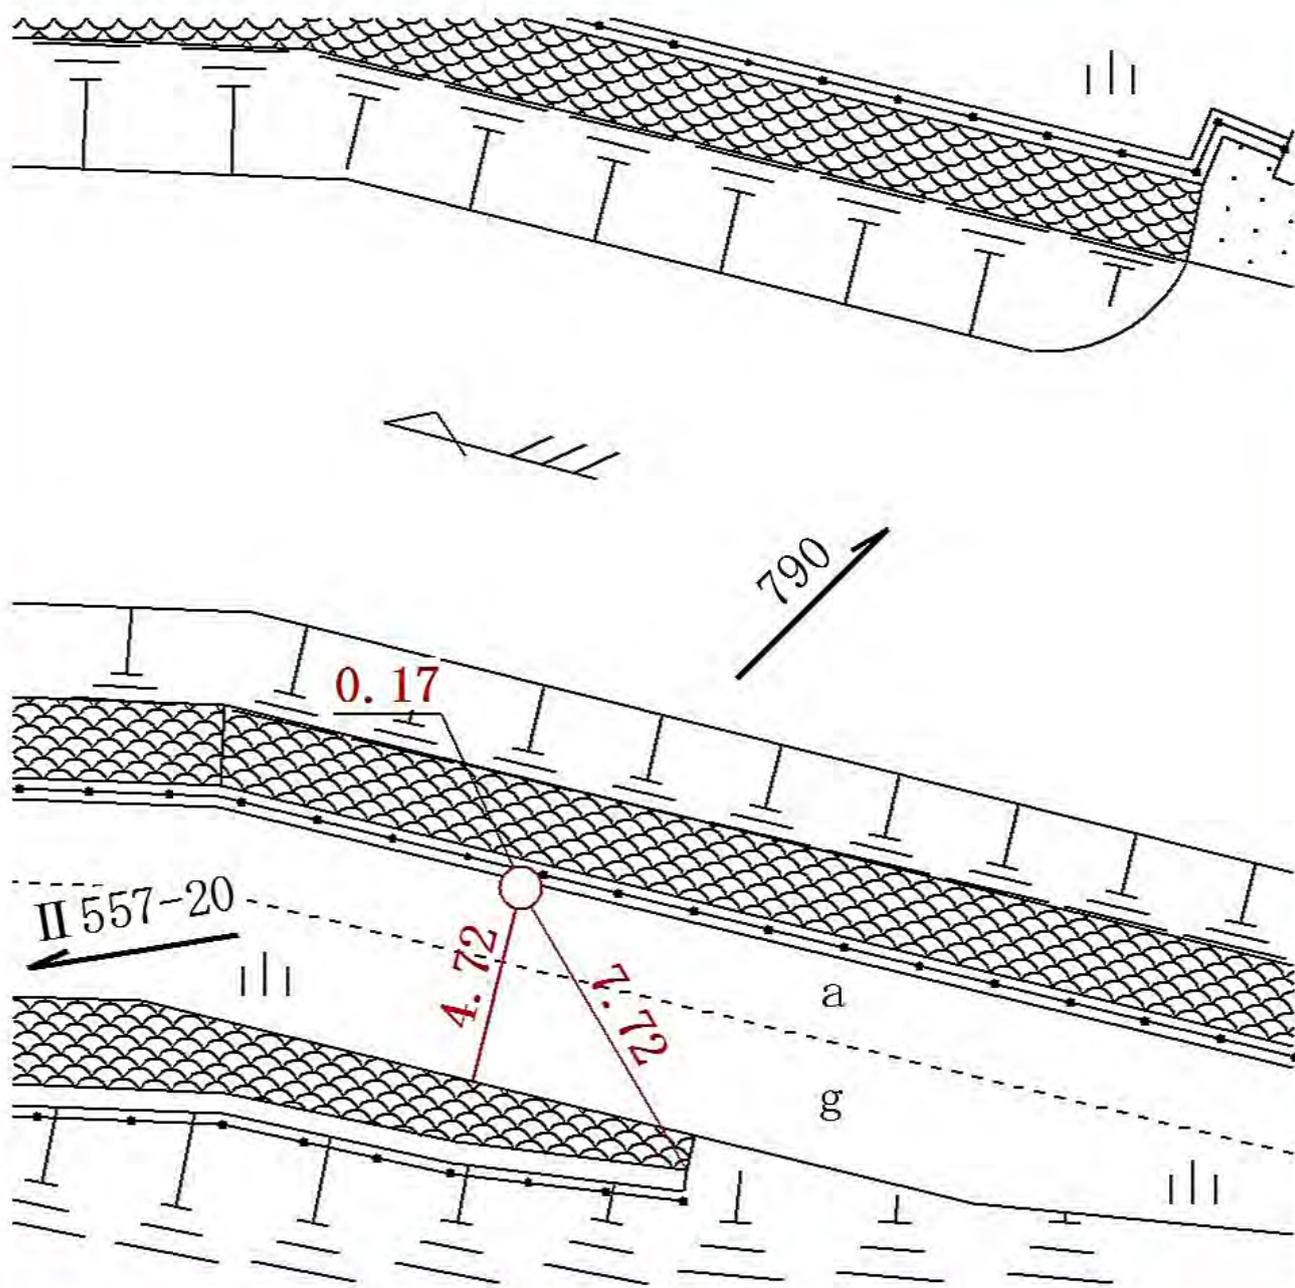

所在地

栄区笠間四丁目三番地先

標識ノ種類

金属標・鋏・木杭

キザミ


点番号

20

線番号

II 557

要 図

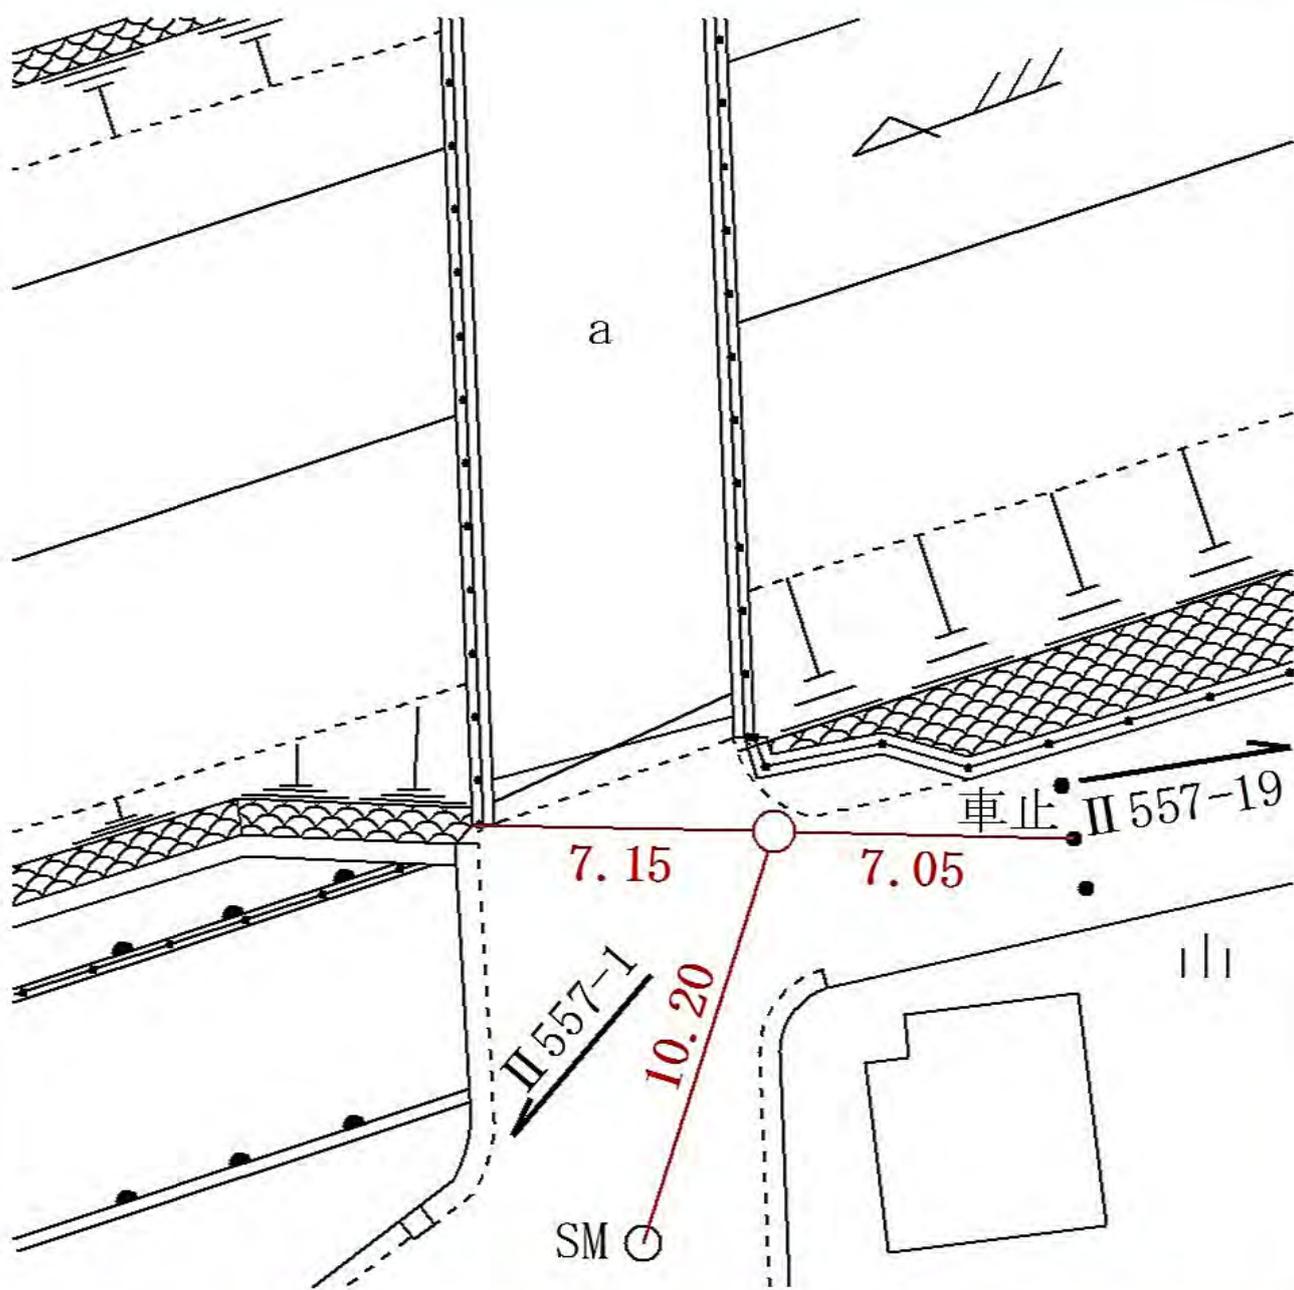

線  
番  
号

点  
番  
号

標 識 ノ 種 類

所  
在  
地

Ⅱ 557


21

金属標・鋸・木杭

キザミ

要 図


栄区笠間三丁目41番12地先

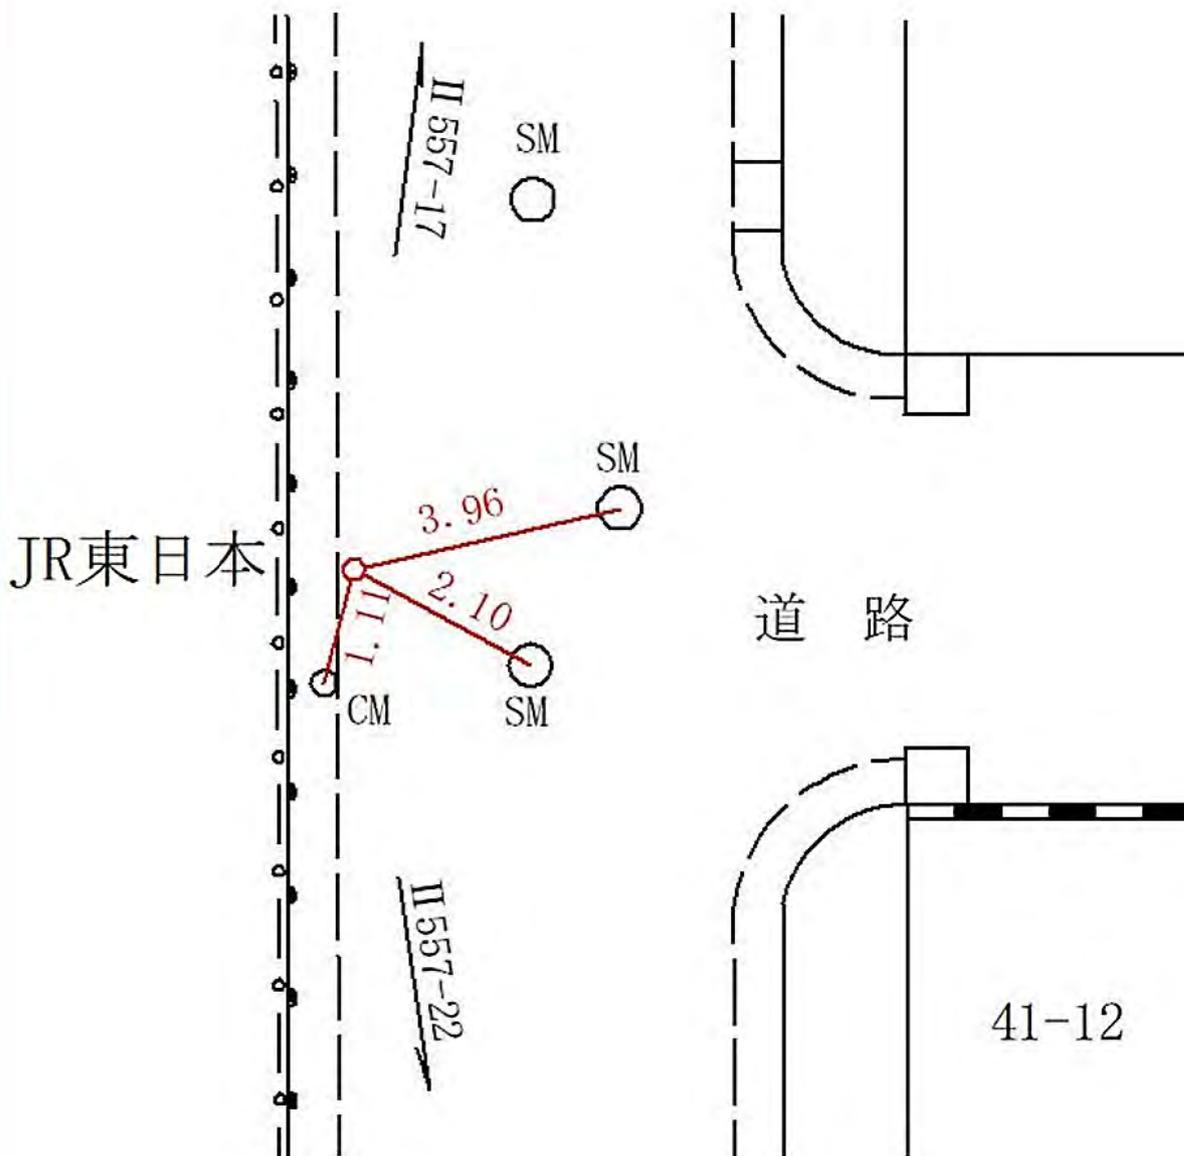


線 番 号	点 番 号	標 識 ノ 種 類	所 在 地
Ⅱ 557	22	<div style="border: 1px solid black; border-radius: 50%; padding: 5px; display: inline-block;">金属標</div> ・ 鋏 ・ 木杭 キザミ	栄区笠間三丁目44番1地先
要 図			



線 番 号	点 番 号	標 識 ノ 種 類	所 在 地
Ⅱ 557	23	<div style="border: 1px solid black; border-radius: 50%; padding: 5px; display: inline-block;">金属標</div> ・ 鋏 ・ 木杭 キザミ	栄区笠間一丁目5番25地先
要 図			

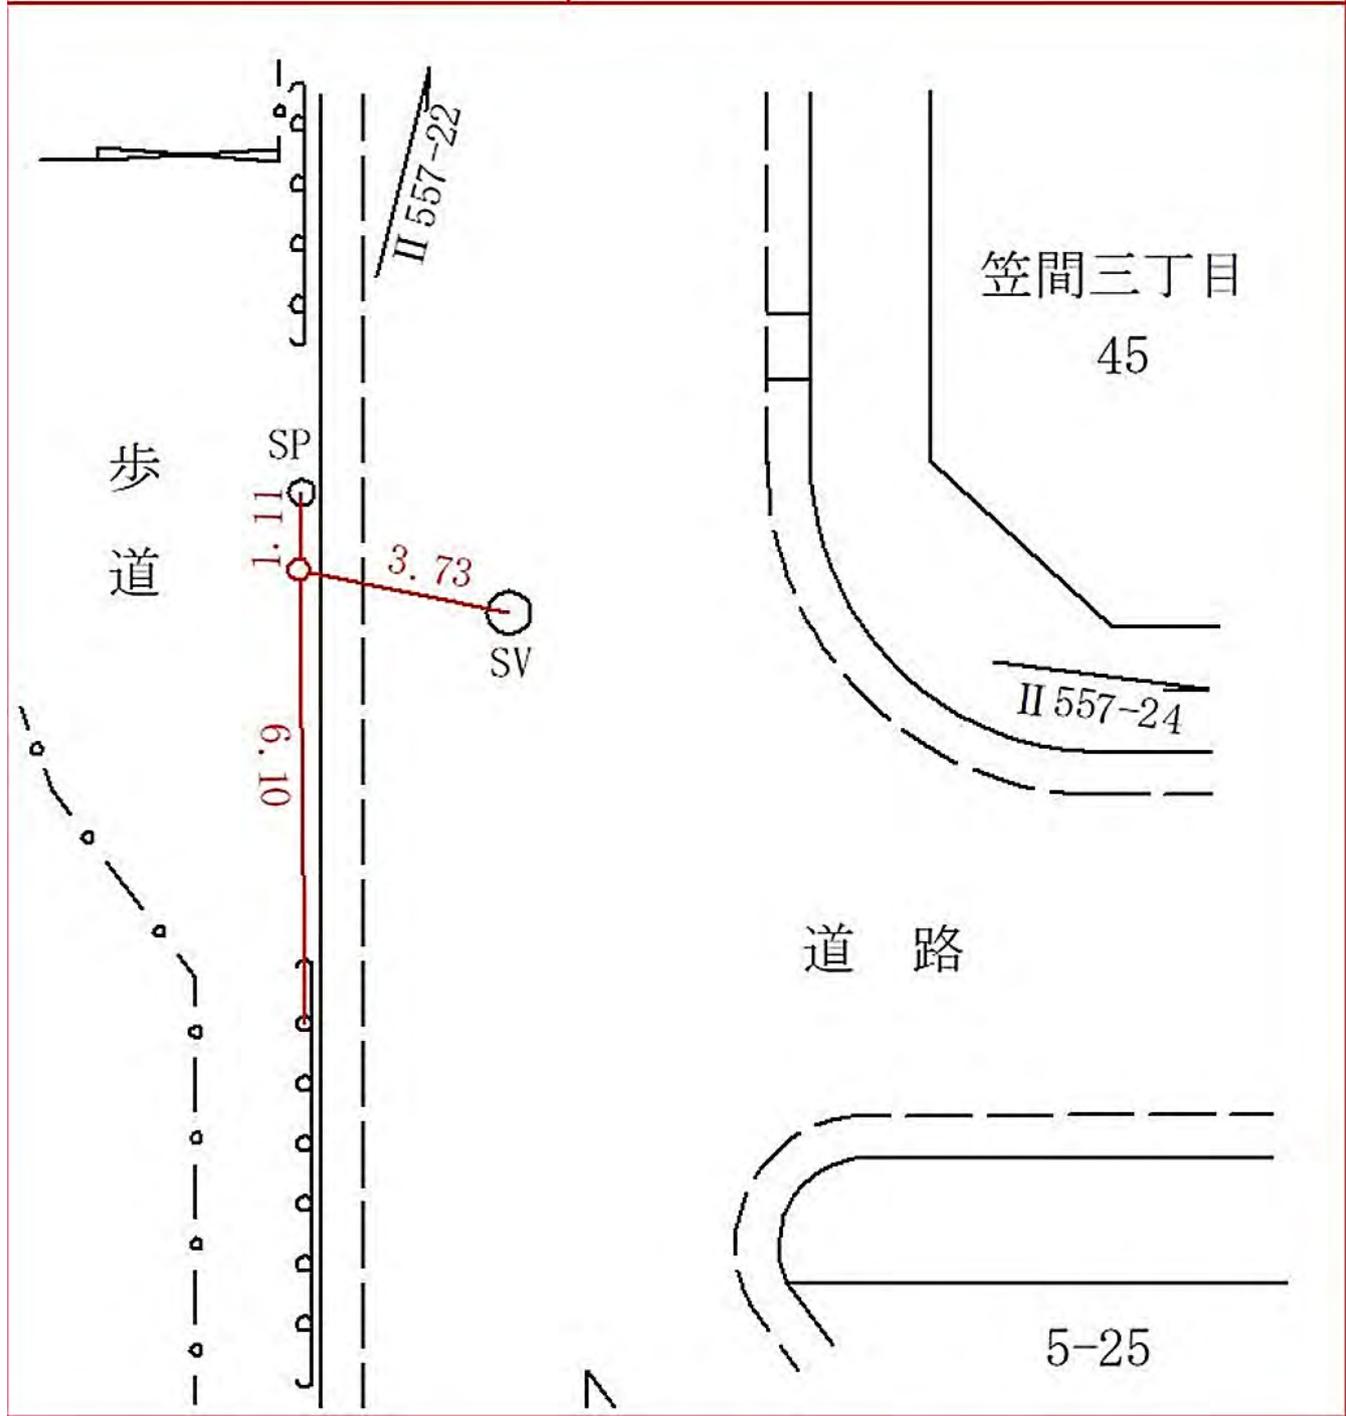


線 番 号	点 番 号	標 識 ノ 種 類	所 在 地
Ⅱ 557	24	<div style="border: 1px solid black; border-radius: 50%; padding: 5px; display: inline-block;">金属標</div> ・ 鋌 ・ 木杭 キザミ	栄区笠間三丁目45番地先
要 図			

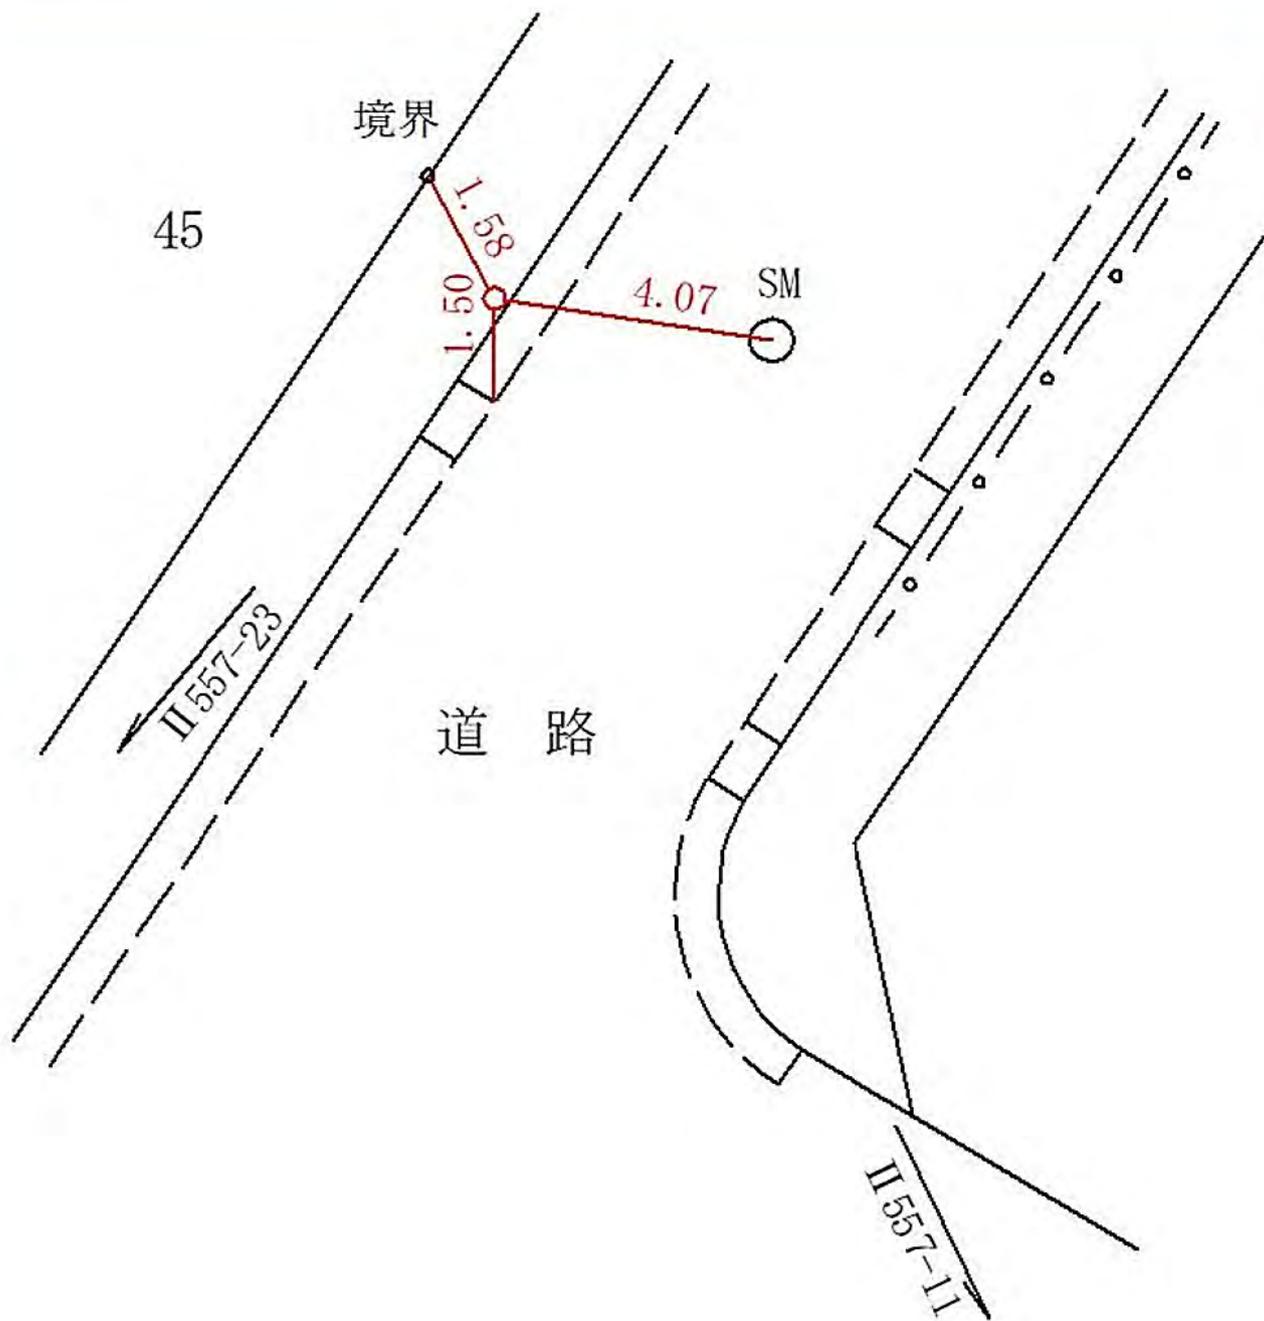





線 番 号	点 番 号	標 識 ノ 種 類	所 在 地
Ⅱ 557	27	<div style="border: 1px solid black; border-radius: 50%; padding: 5px; display: inline-block;">金属標</div> ・ 鋌 ・ 木杭 キザミ	栄区笠間二丁目21番8地先
要 図			

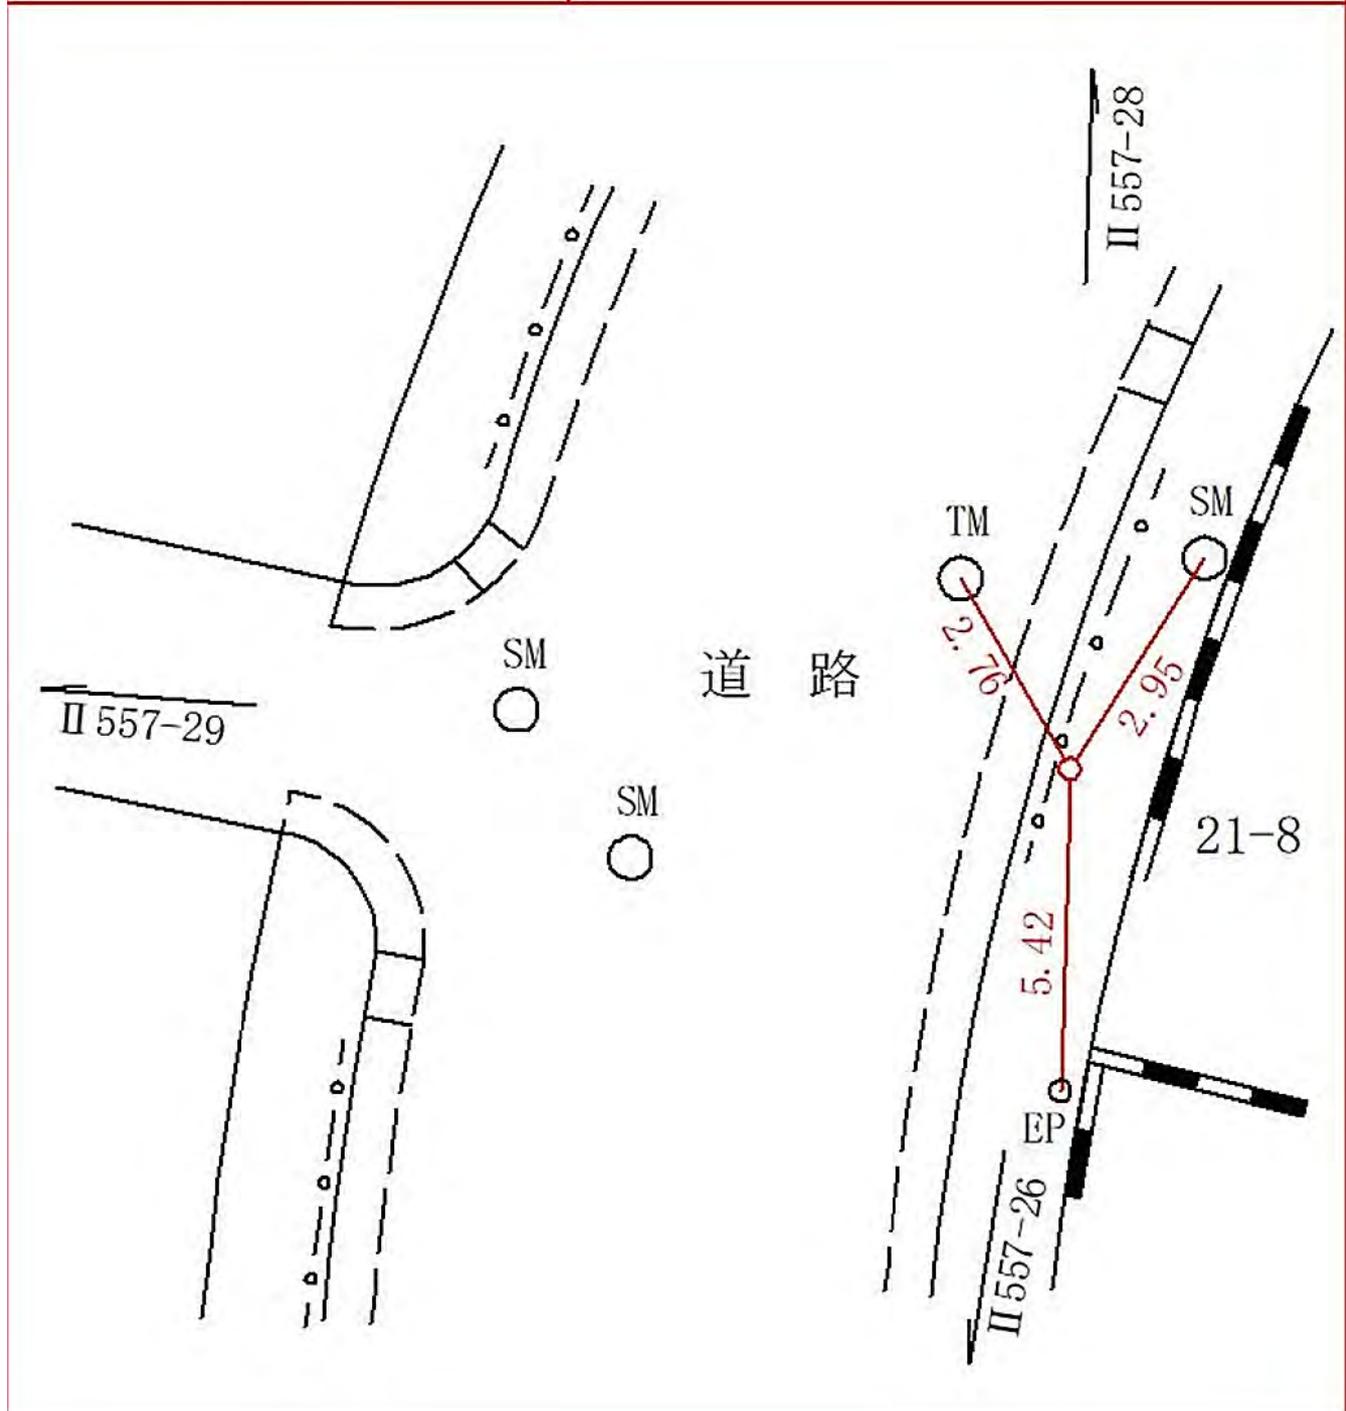

線  
番  
号

点  
番  
号

標 識 ノ 種 類

所  
在  
地

II 557

28


金属標・鋏・木杭

キザミ

要 図

栄区笠間三丁目14番6地先

14-6

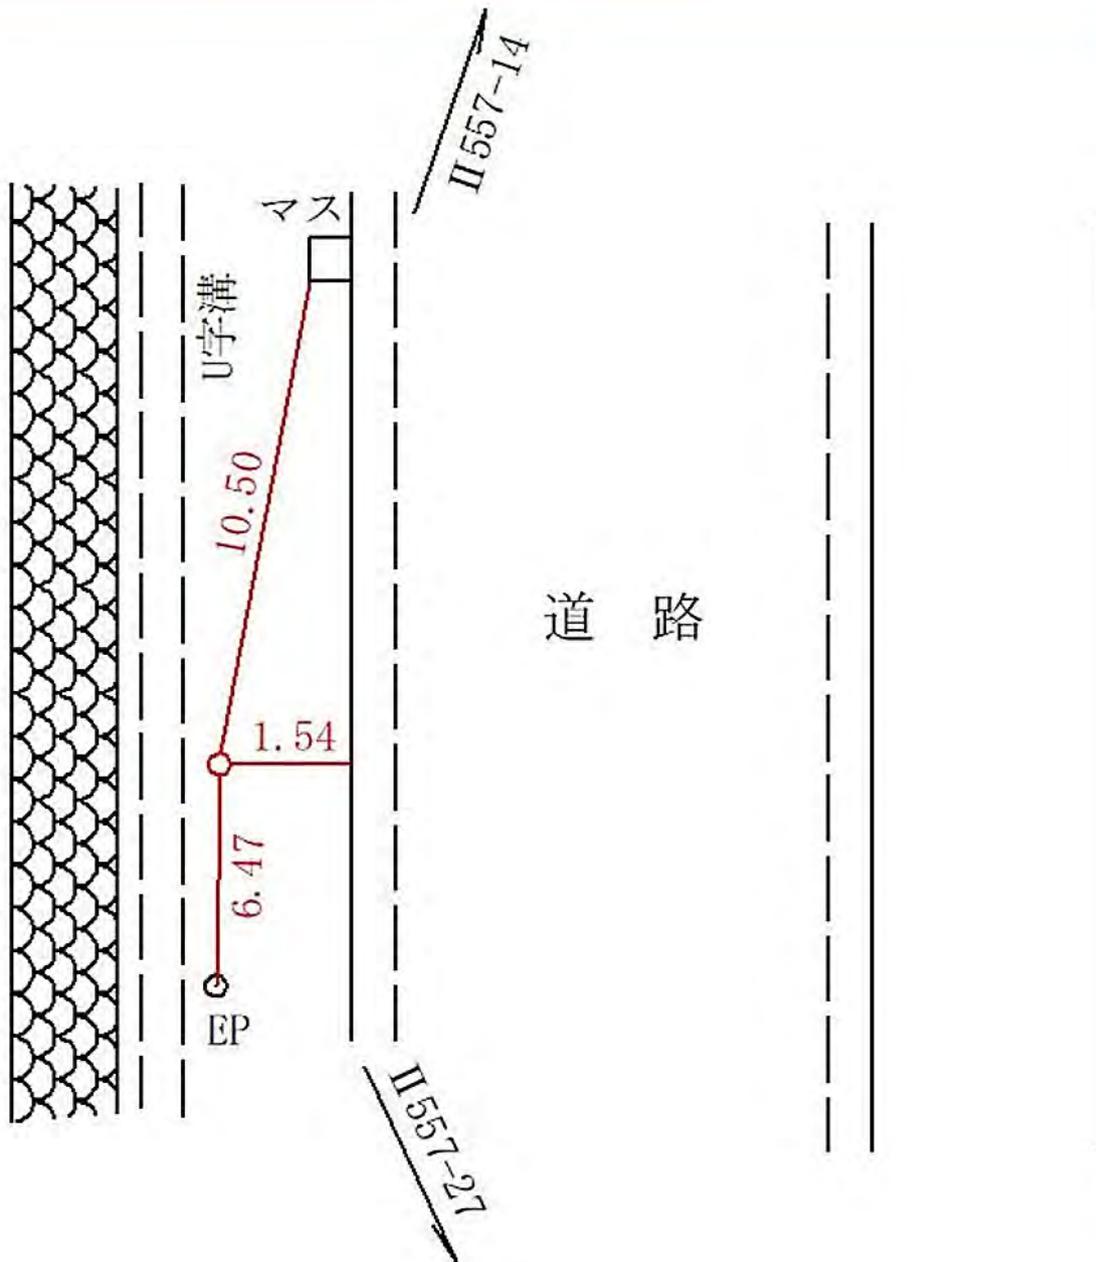

線  
番  
号

点  
番  
号

標 識 ノ 種 類

所 在 地

Ⅱ 557

29


金属標・鋳・木杭

キザミ

要 図

栄区笠間三丁目9番26地先

9-26

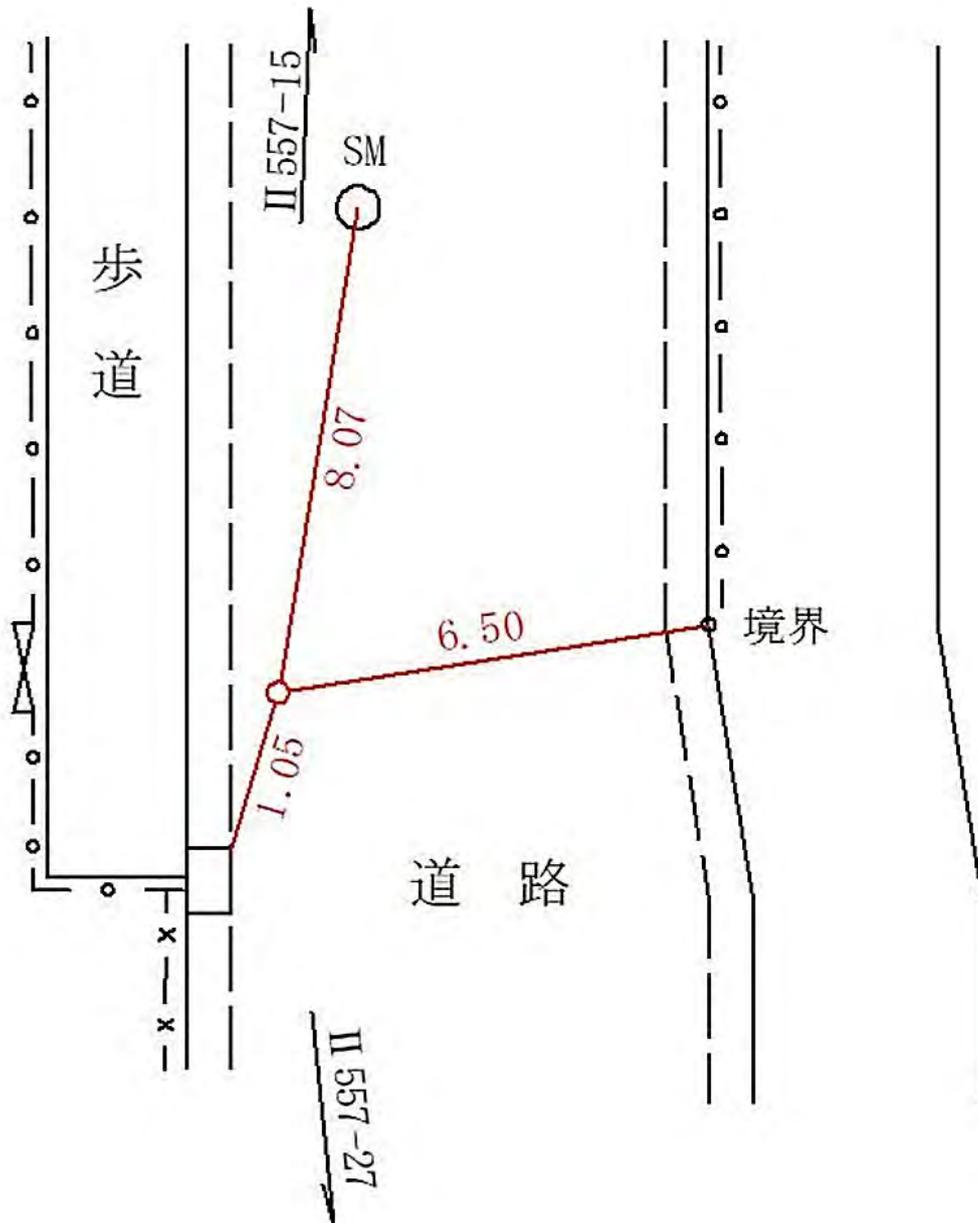

所在地

横浜市栄区小菅ヶ谷一丁目22番地先

標識ノ種類

金属標・鋏・木杭

キザミ

線番号


II 557

点番号

30

要

図

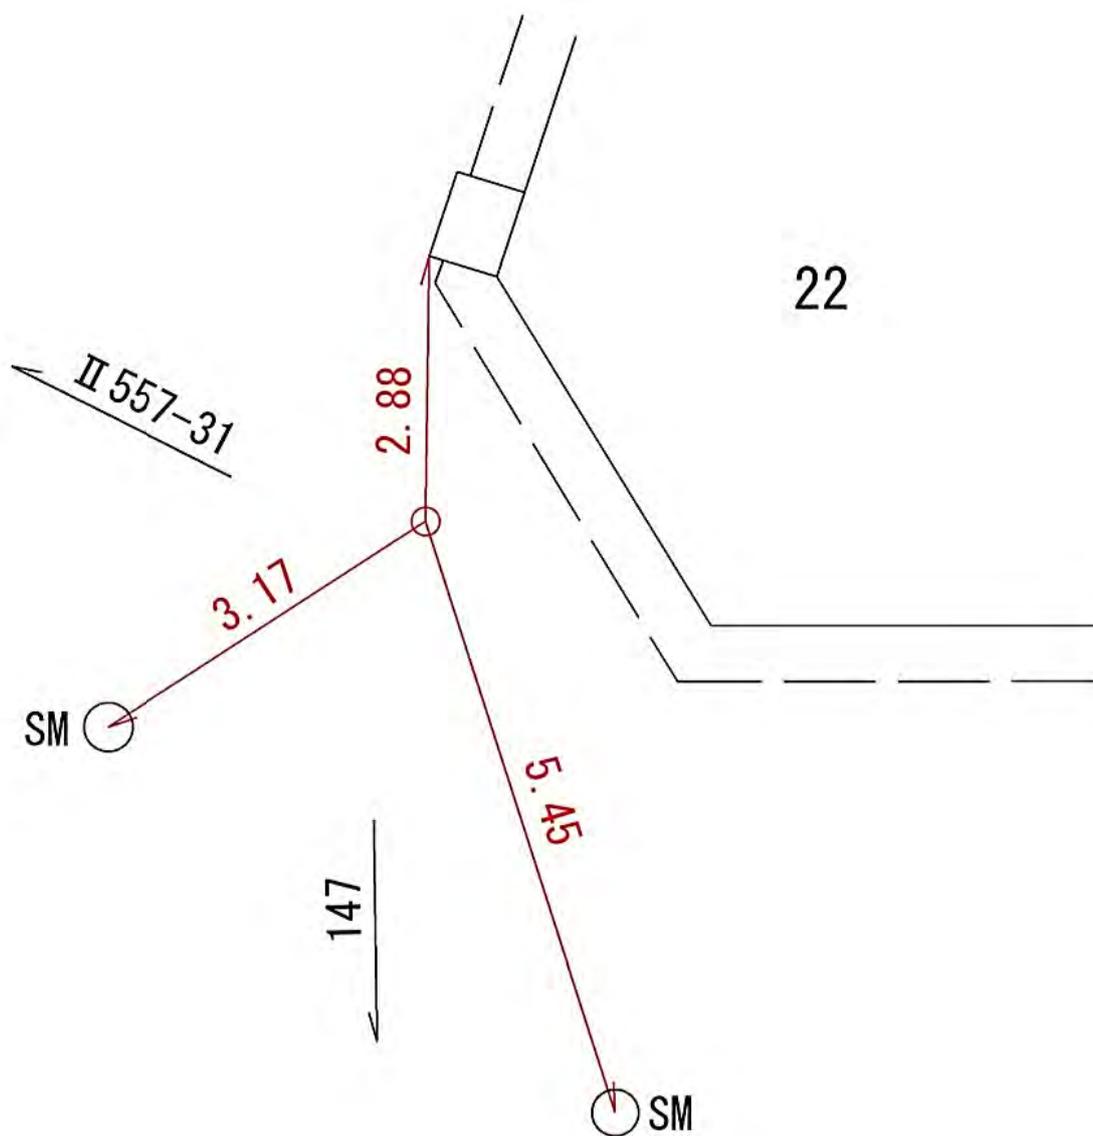

所在地

横浜市栄区小菅ヶ谷一丁目27-30番地先

標識ノ種類

金属標・鋏・木杭

キザミ

点番号


31

線番号

II 557

要

図

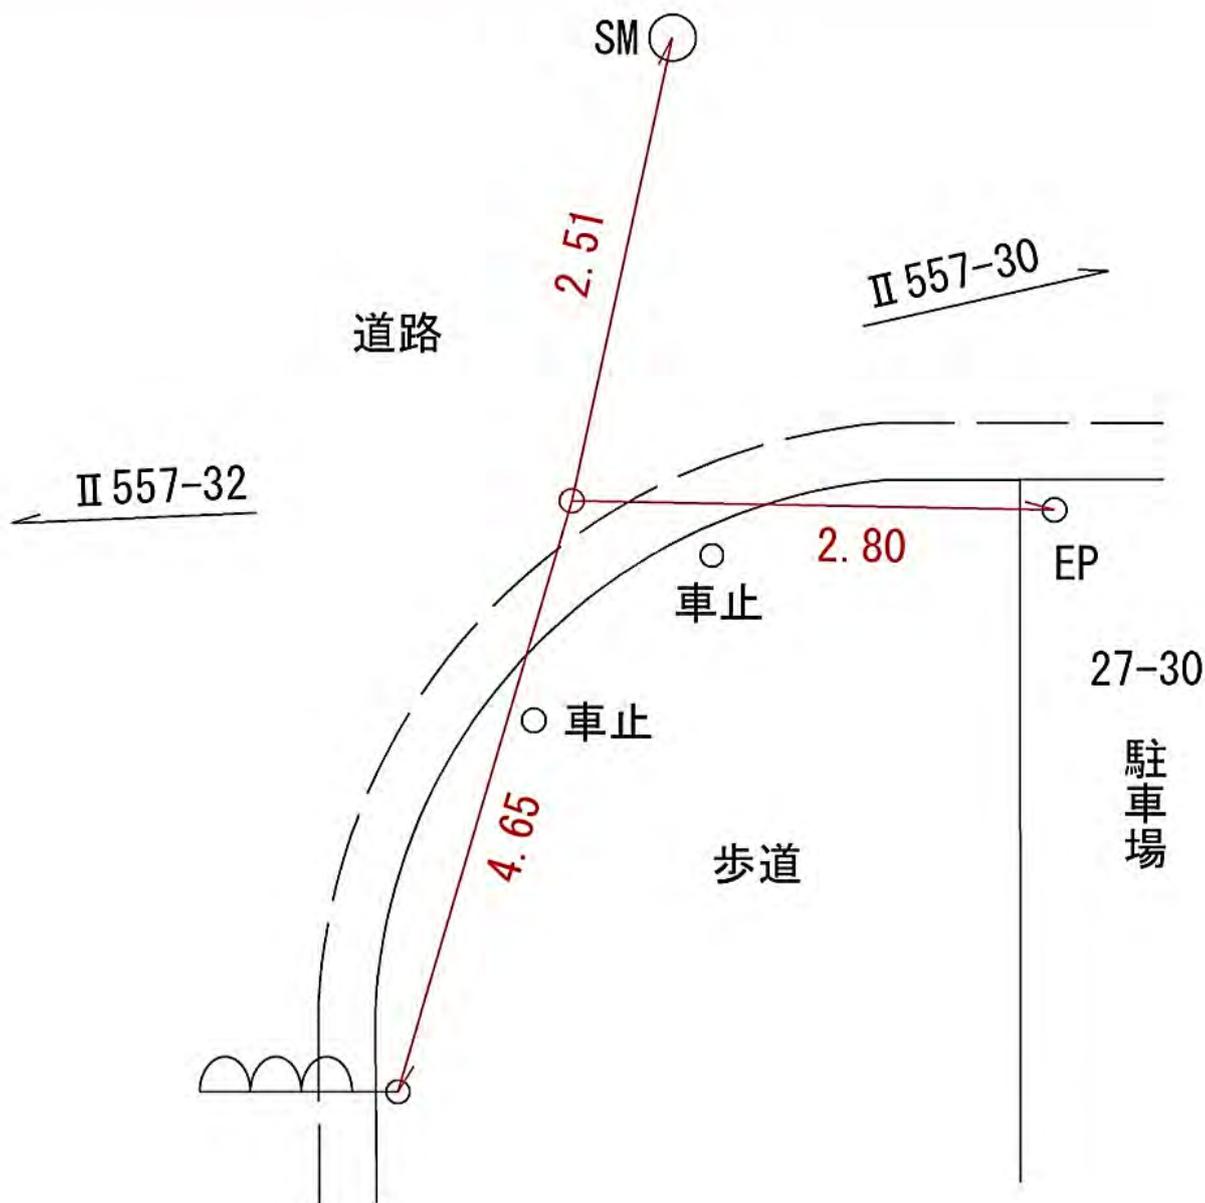

線  
番  
号

点  
番  
号

標 識 ノ 種 類

所 在 地

Ⅱ 557

32


金属標・鋏・木杭

要

図

キザミ

横浜市栄区小菅ヶ谷二丁目43-20番地先

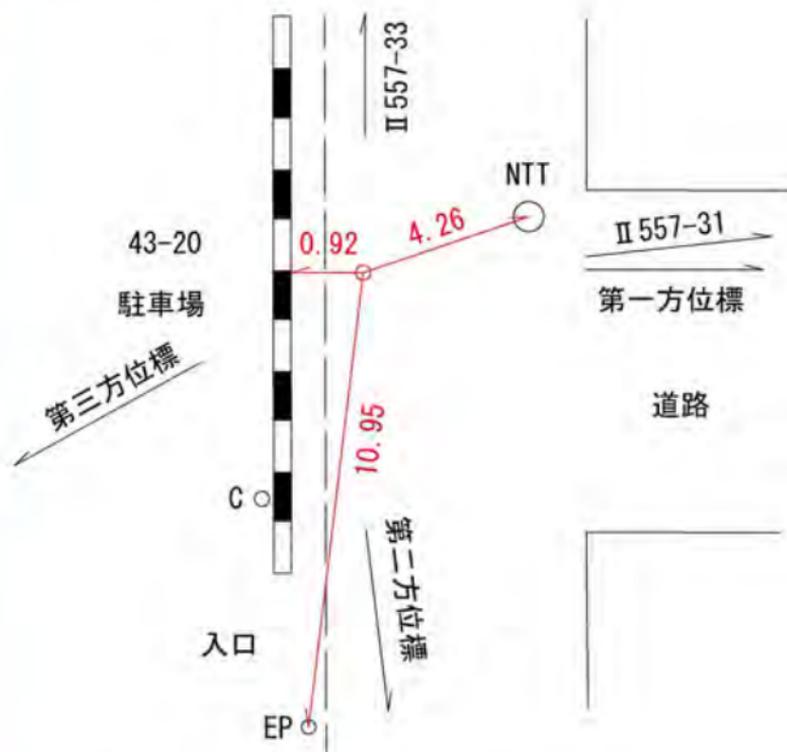

所在地

横浜市栄区小菅ヶ谷二丁目18-55番地先

標識ノ種類

金属標・鋏・木杭

キザミ


線番号

II 557


点番号

33

要 図

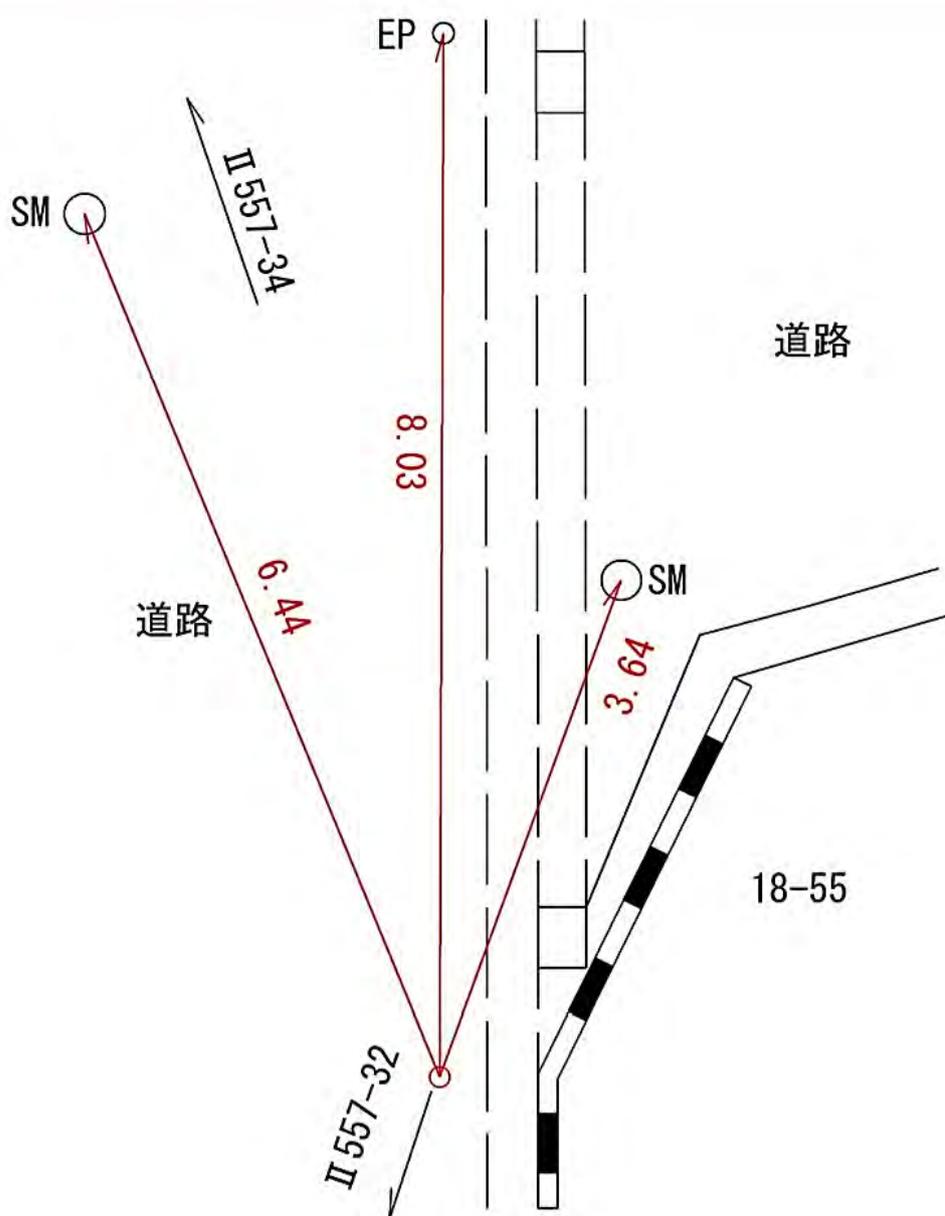

線番号	点番号	標識ノ種類	所在地
II 557	34	<div style="border: 1px solid black; border-radius: 50%; padding: 5px; display: inline-block;">金属標</div> ・鋌・木杭	横浜市栄区飯島町2123番地地先
要 図		キザミ	

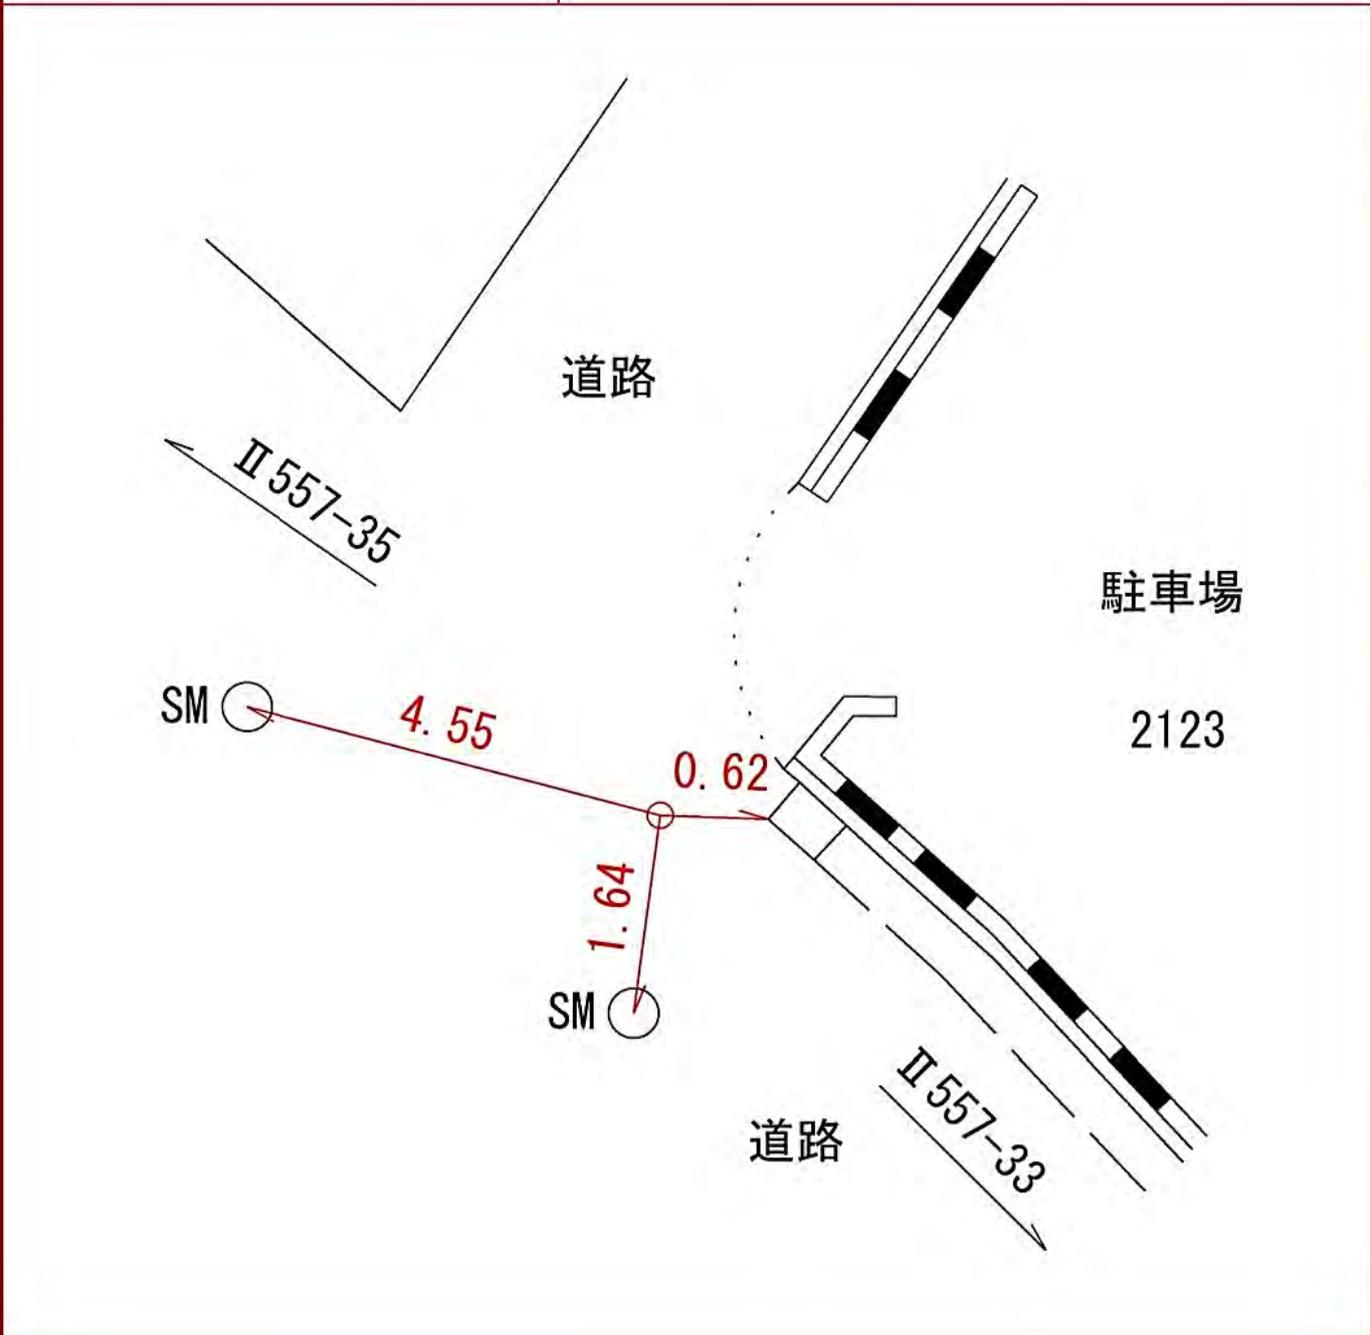

所在地

横浜市栄区飯島町2086番地先

標識ノ種類

金属標・鋏・木杭

キザミ

線番号

II 557

点番号

35

要

図

道路

II 557-34

II 557-36

1.95

2.53


0.80

境界

歩道

2086

駐車場

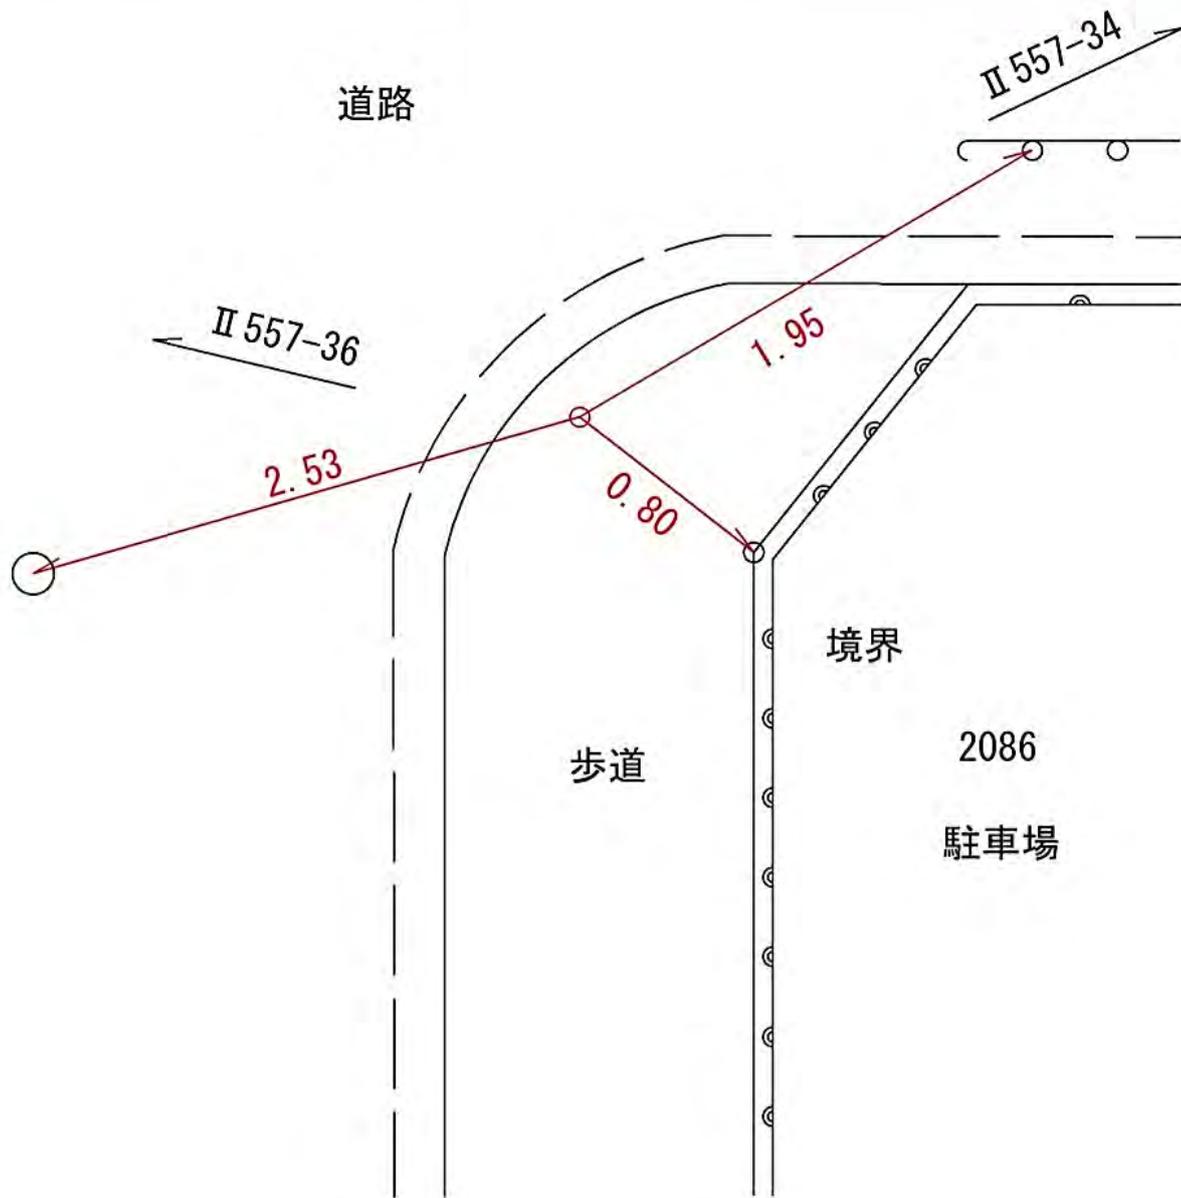

所在地

横浜市栄区飯島町1641番地先

標識ノ種類

金属標・鋏・木杭

キザミ


点番号

36

線番号

II 557

要 図

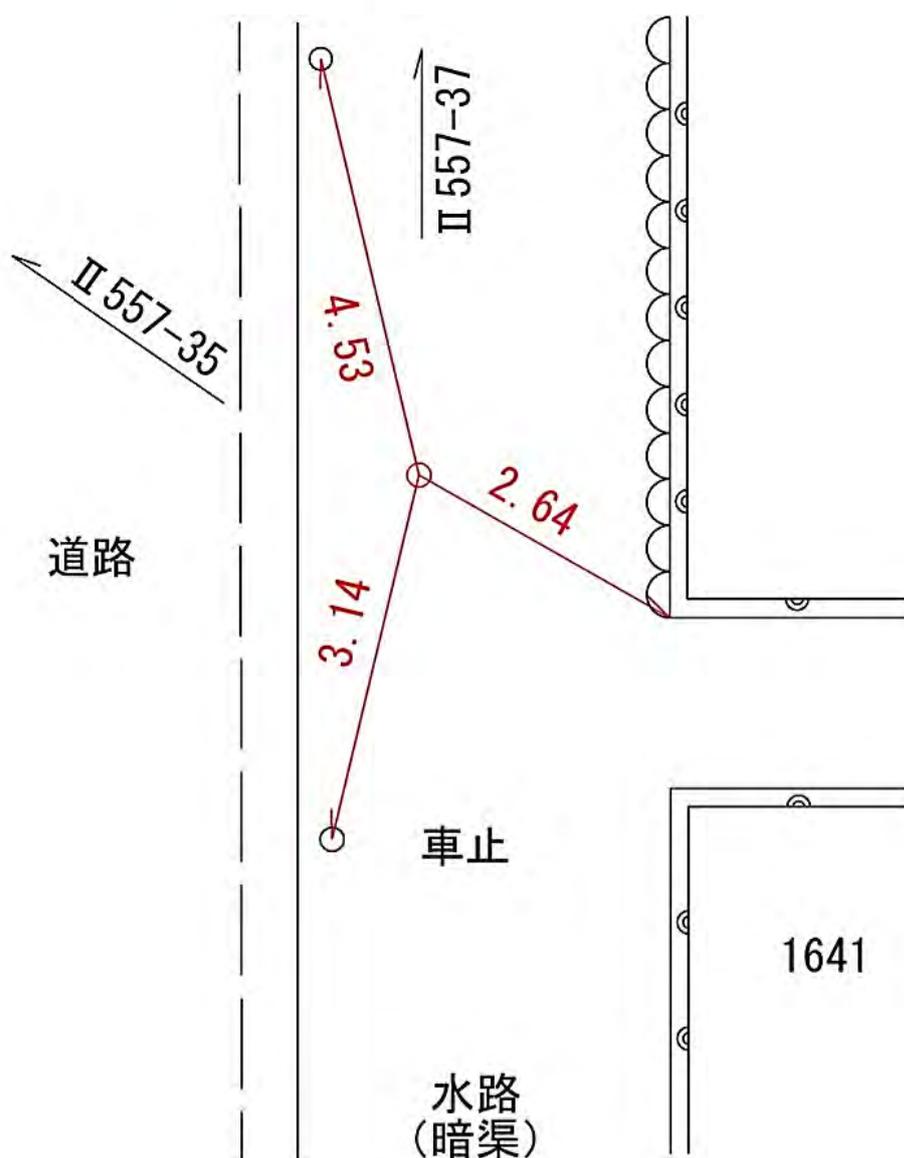

所在地

横浜市栄区飯島町1624-2番地先

標識ノ種類


金属標・鋸・木杭

キザミ

1624-2

水路  
(暗渠)

道路

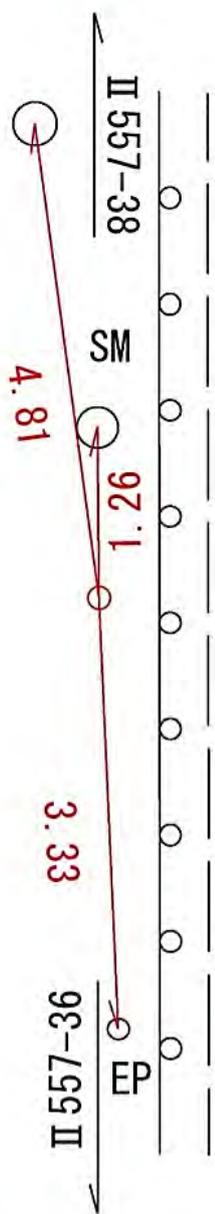

線番号

II 557

点番号

37

要

図

線  
番  
号

点  
番  
号

標 識 ノ 種 類

所 在 地

Ⅱ 557

38


金属標・鋸・木杭

横浜市栄区飯島町1597-1番地先

要

図

キザミ

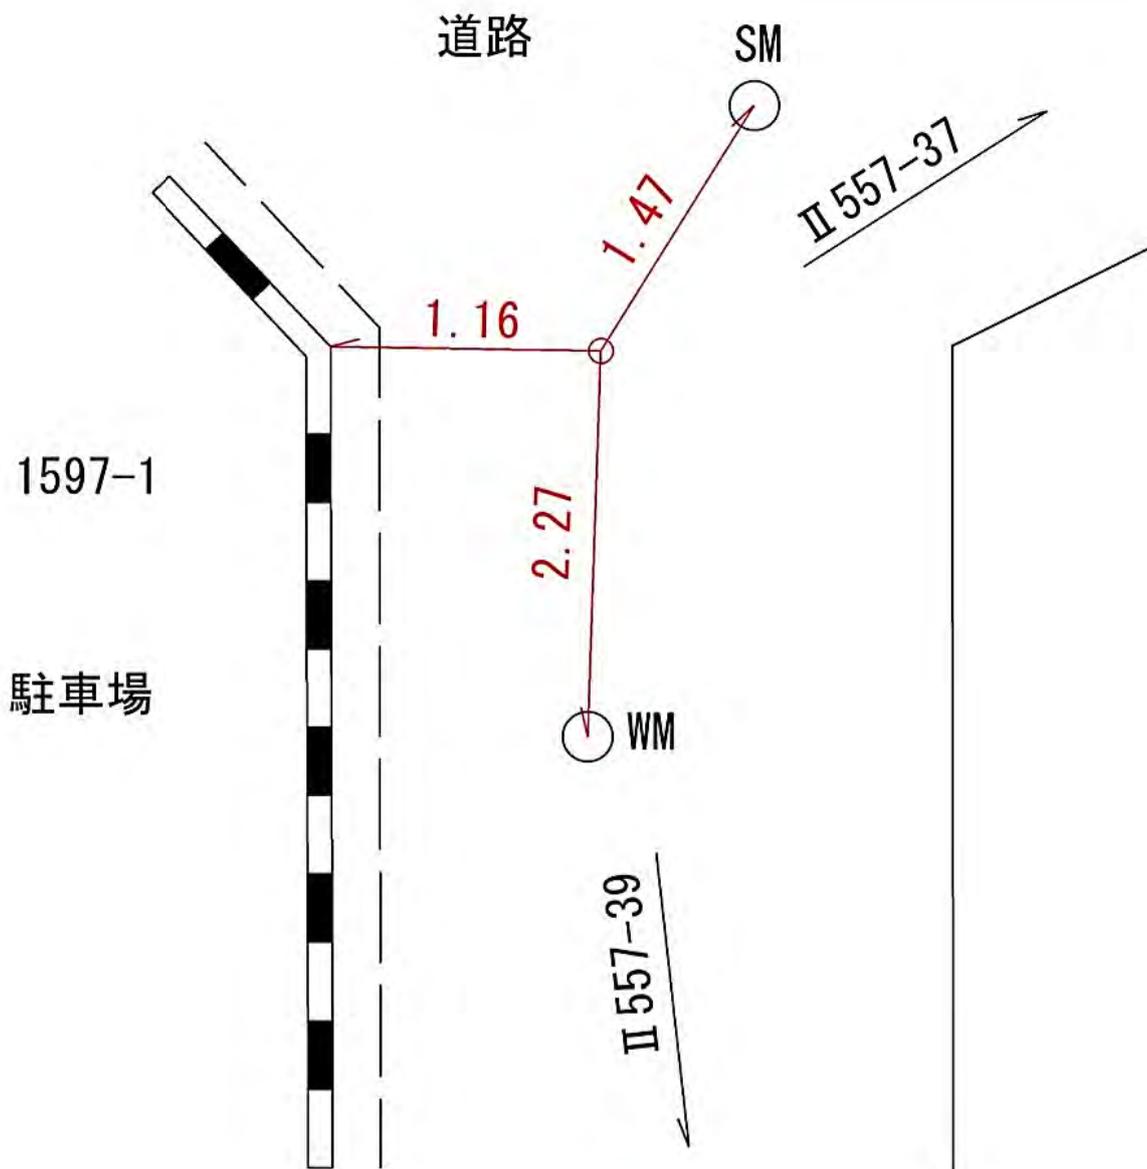

所在地

横浜市栄区飯島町1770-10番地先

標識ノ種類

金属標・鋏・木杭

キザミ

線番号


II 557

点番号

40

要

図

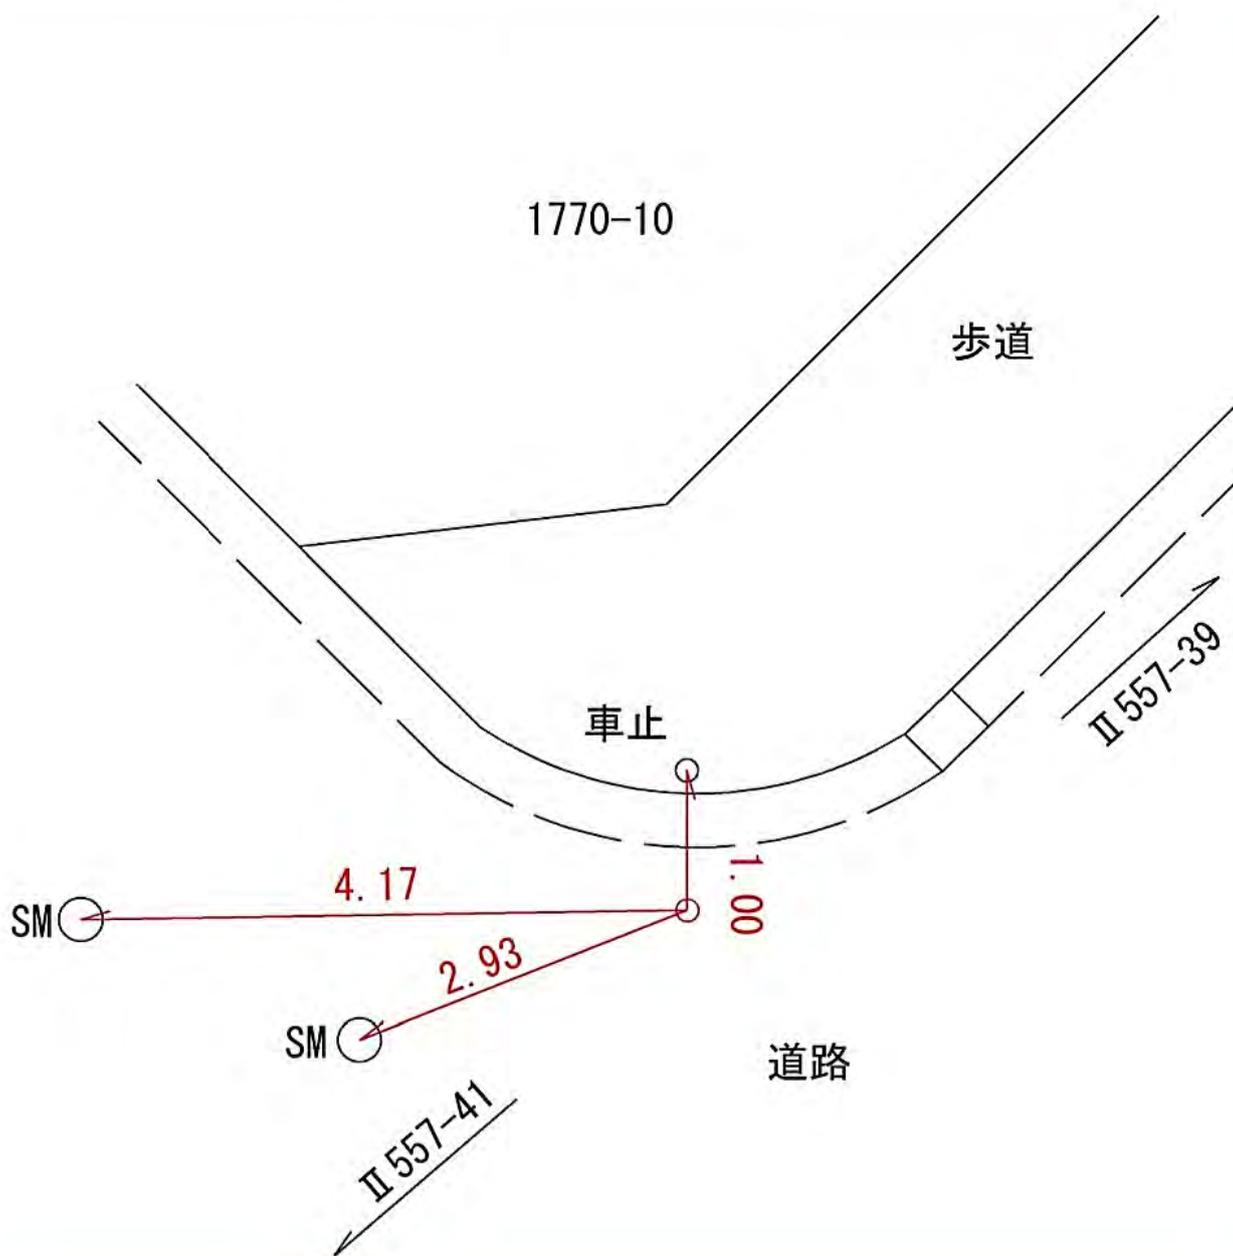

所在地

横浜市栄区飯島町242-2番地先

標識ノ種類

金属標・鋸・木杭

キザミ


点番号

41

線番号

II 557

要 図

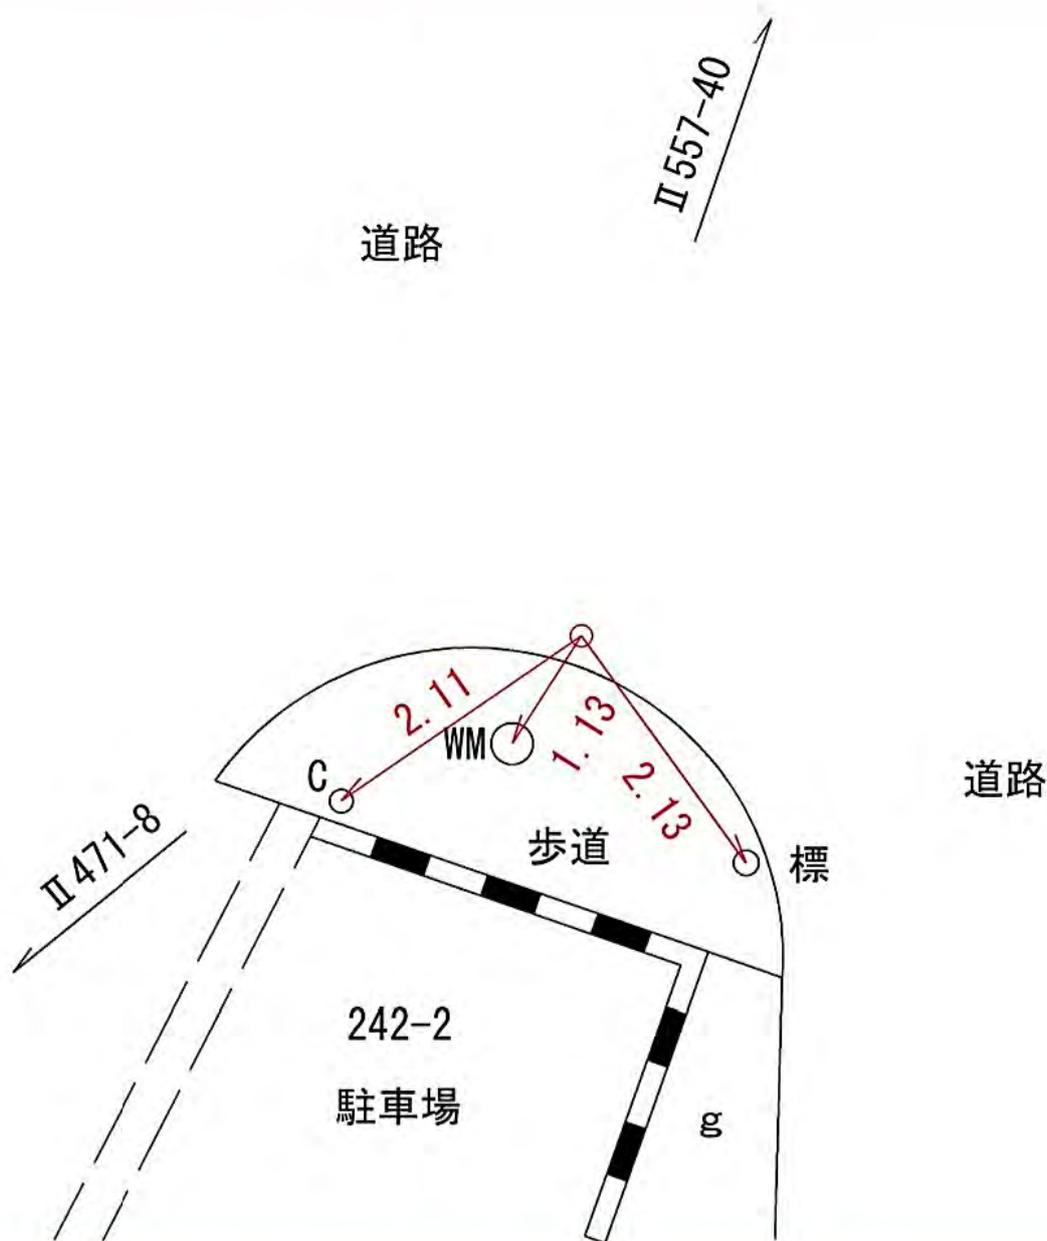

所在地

横浜市栄区飯島町2433-1番地先

標識ノ種類

金属標・鋏・木杭

キザミ


線番号

II 557

点番号

42

要 図

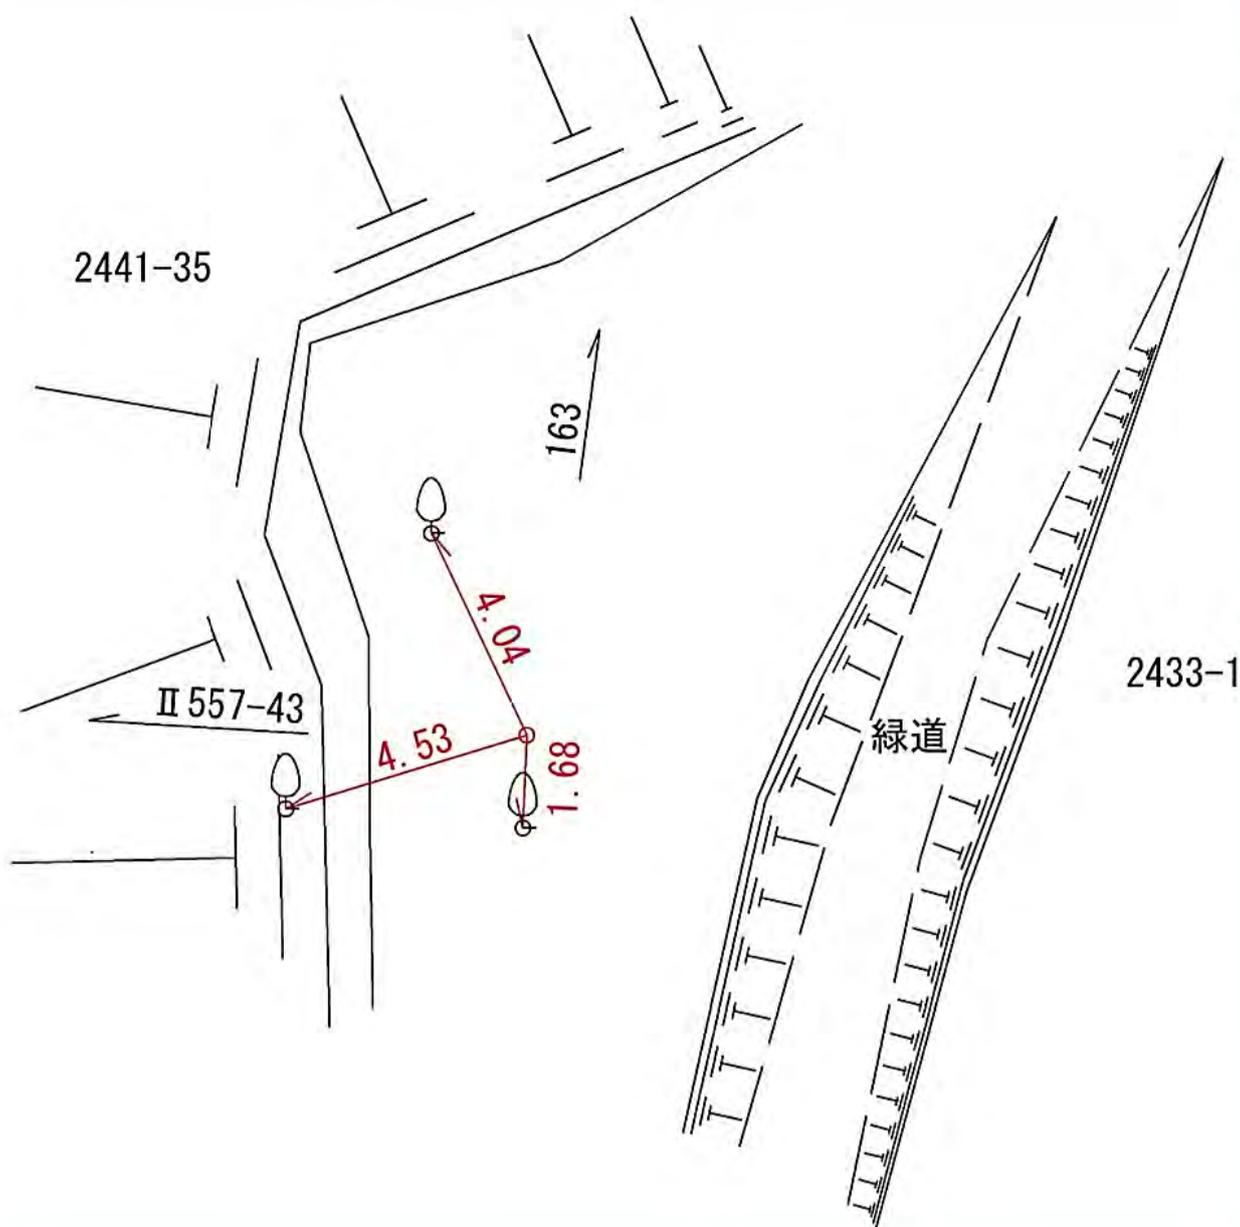

所在地

横浜市栄区飯島町2452-1番地先

標識ノ種類

金属標・鋏・木杭

キザミ


点番号

43

線番号

II 557

要 図

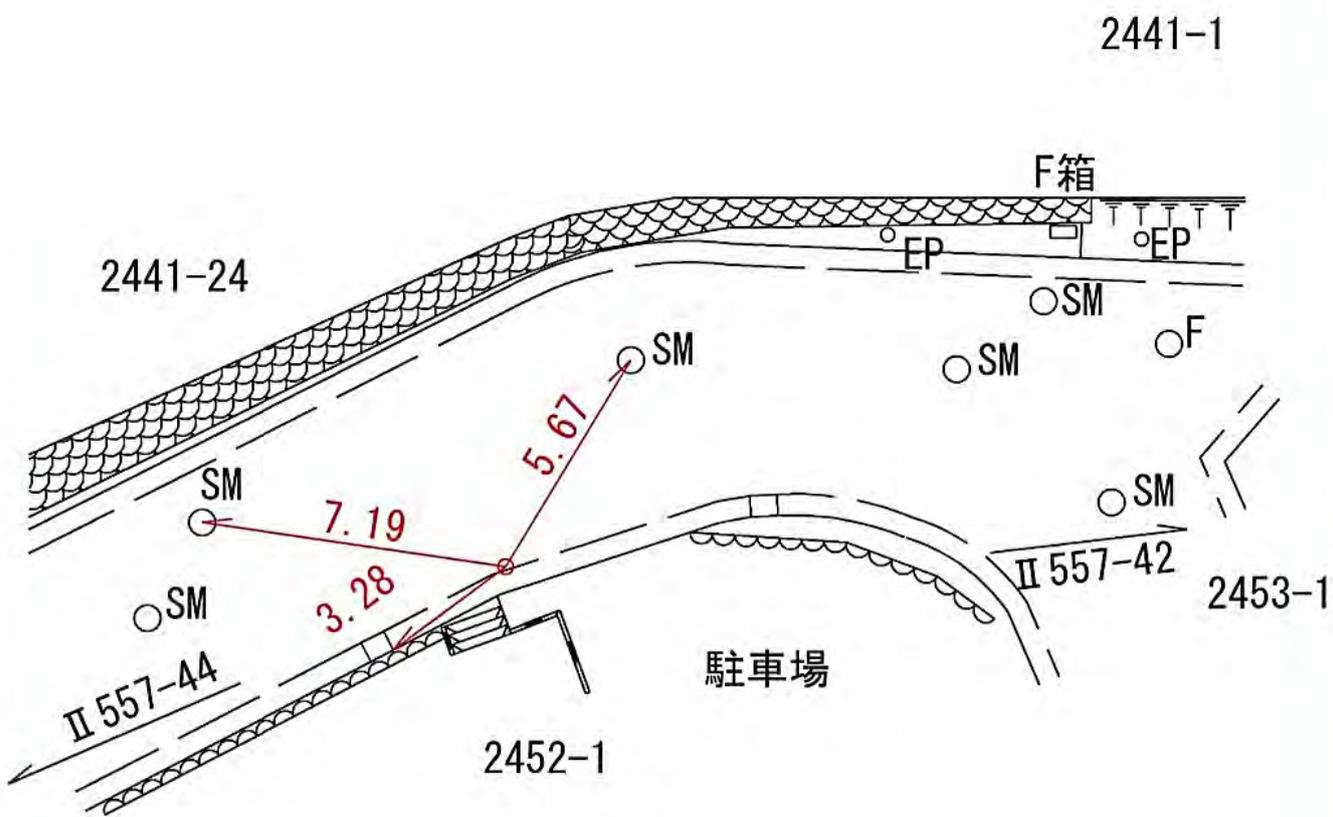

線  
番  
号

点  
番  
号

標 識 ノ 種 類

所 在 地

Ⅱ 557


44

金属標・鋏・木杭

横浜市栄区飯島町2452-2番地先

要 図

キザミ

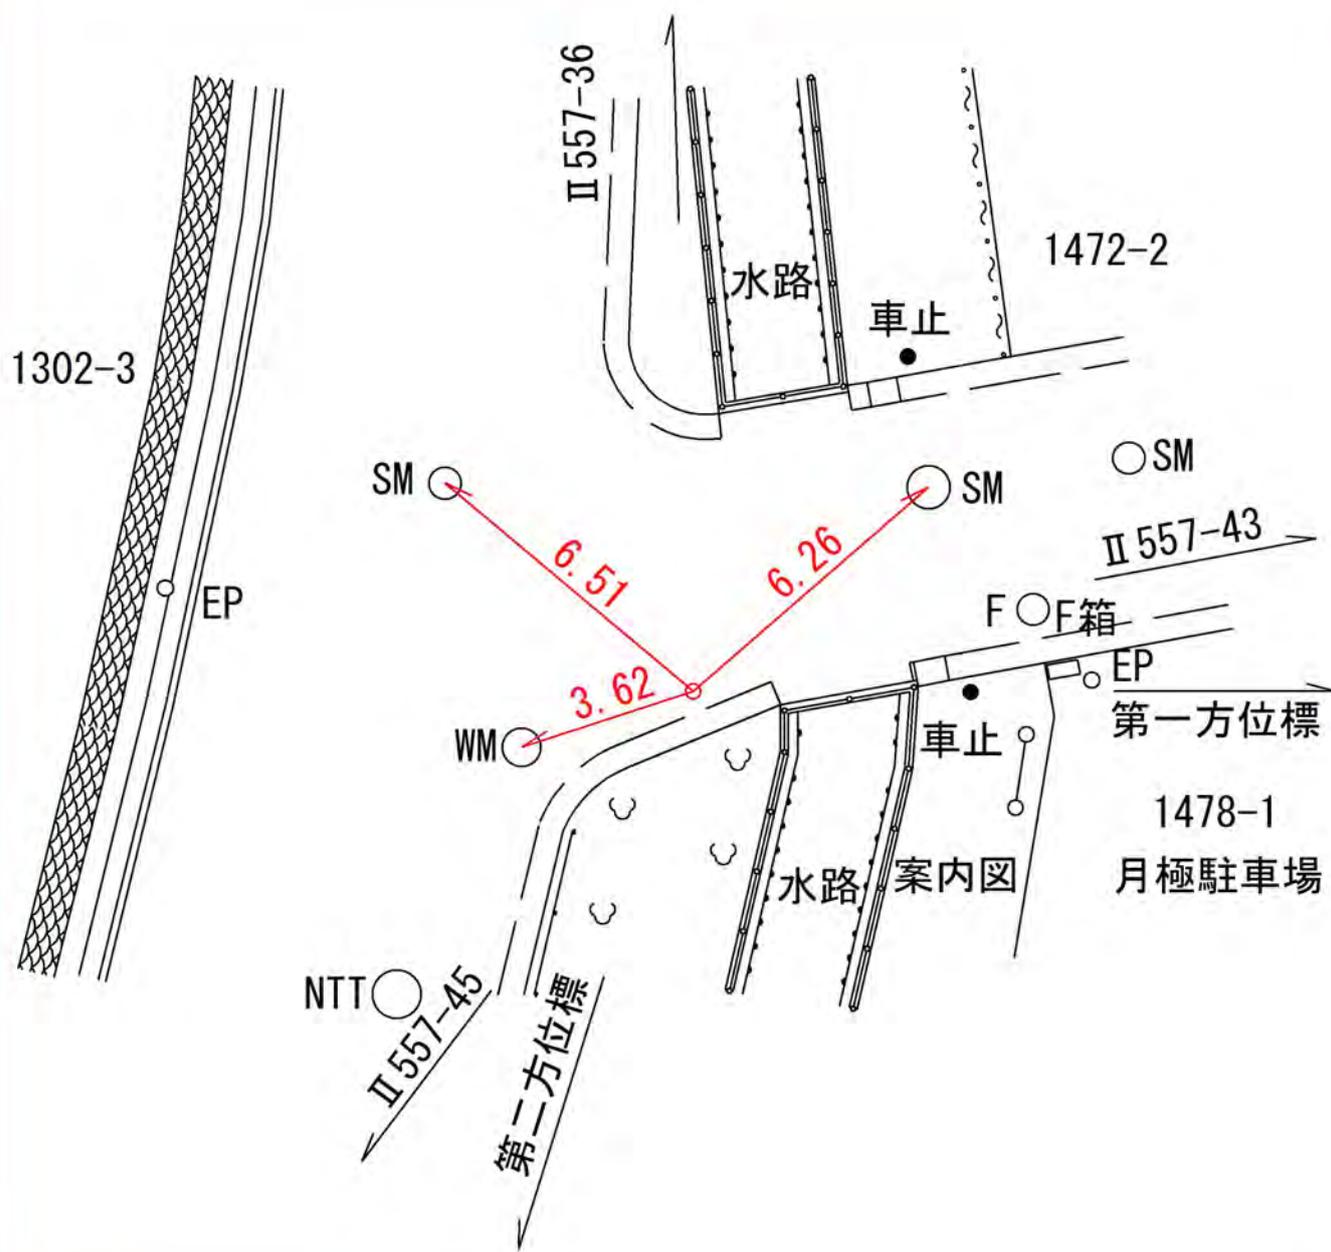

所在地

横浜市栄区飯島町1497-1番地先

標識ノ種類

金属標・鋏・木杭

キザミ


点番号

45

線番号

II 557

要 図

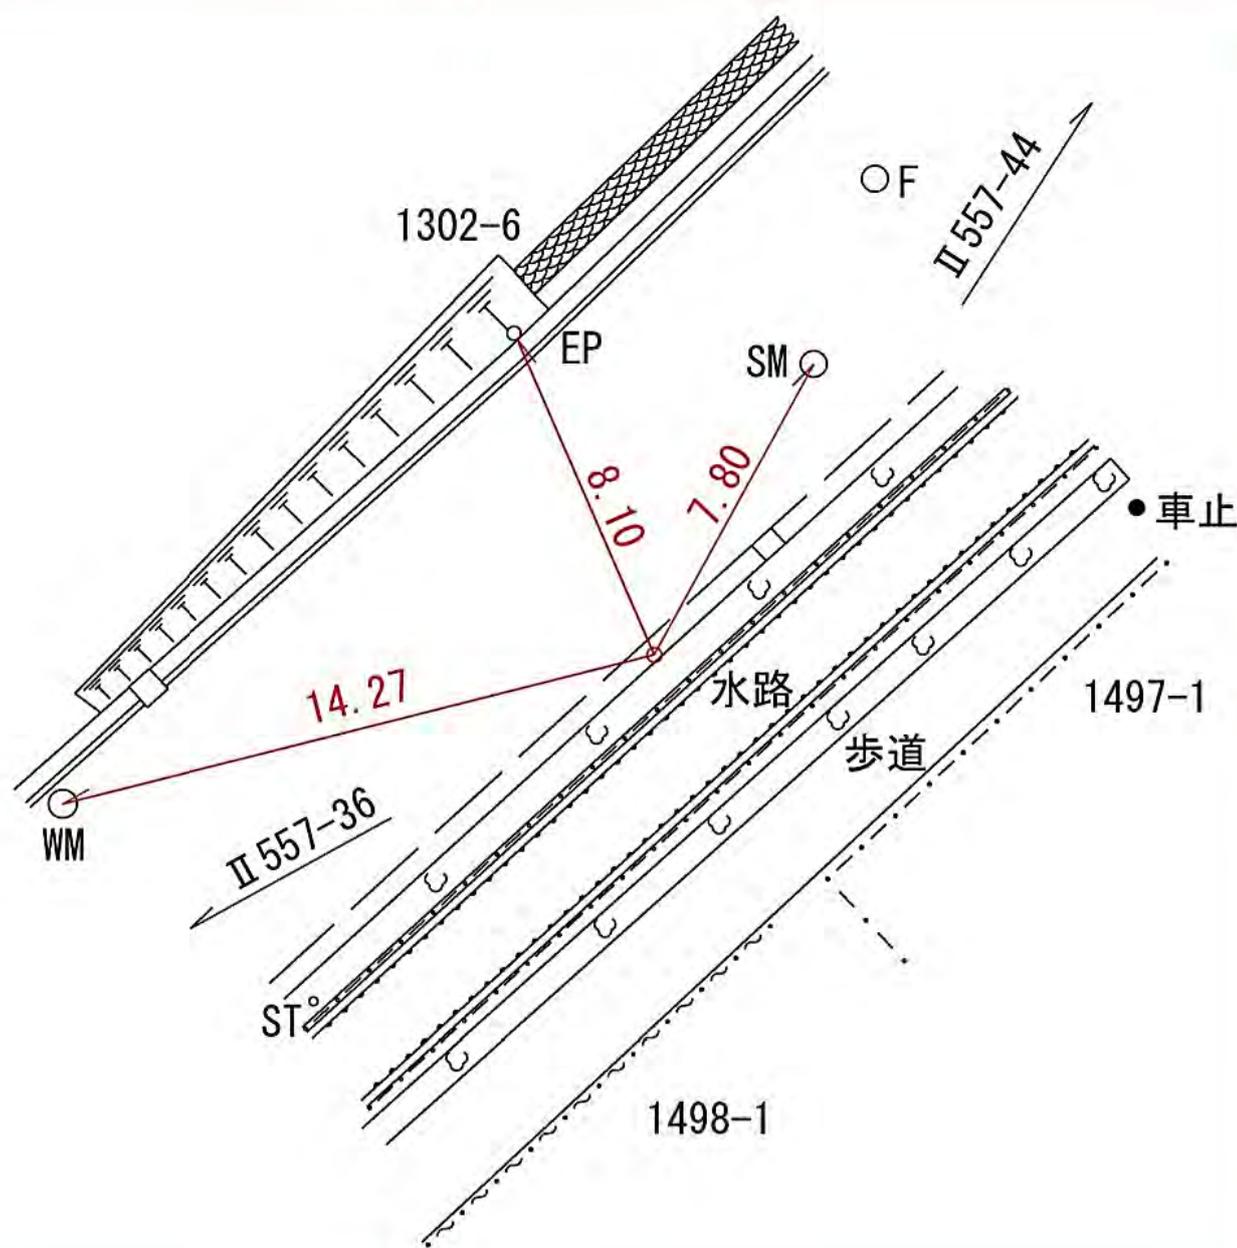

所在地

青葉区美しが丘一丁目八―八番地先

標識ノ種類

金属標。鋏。木杭

点番号


1

線番号

II 558

キザミ

要 図

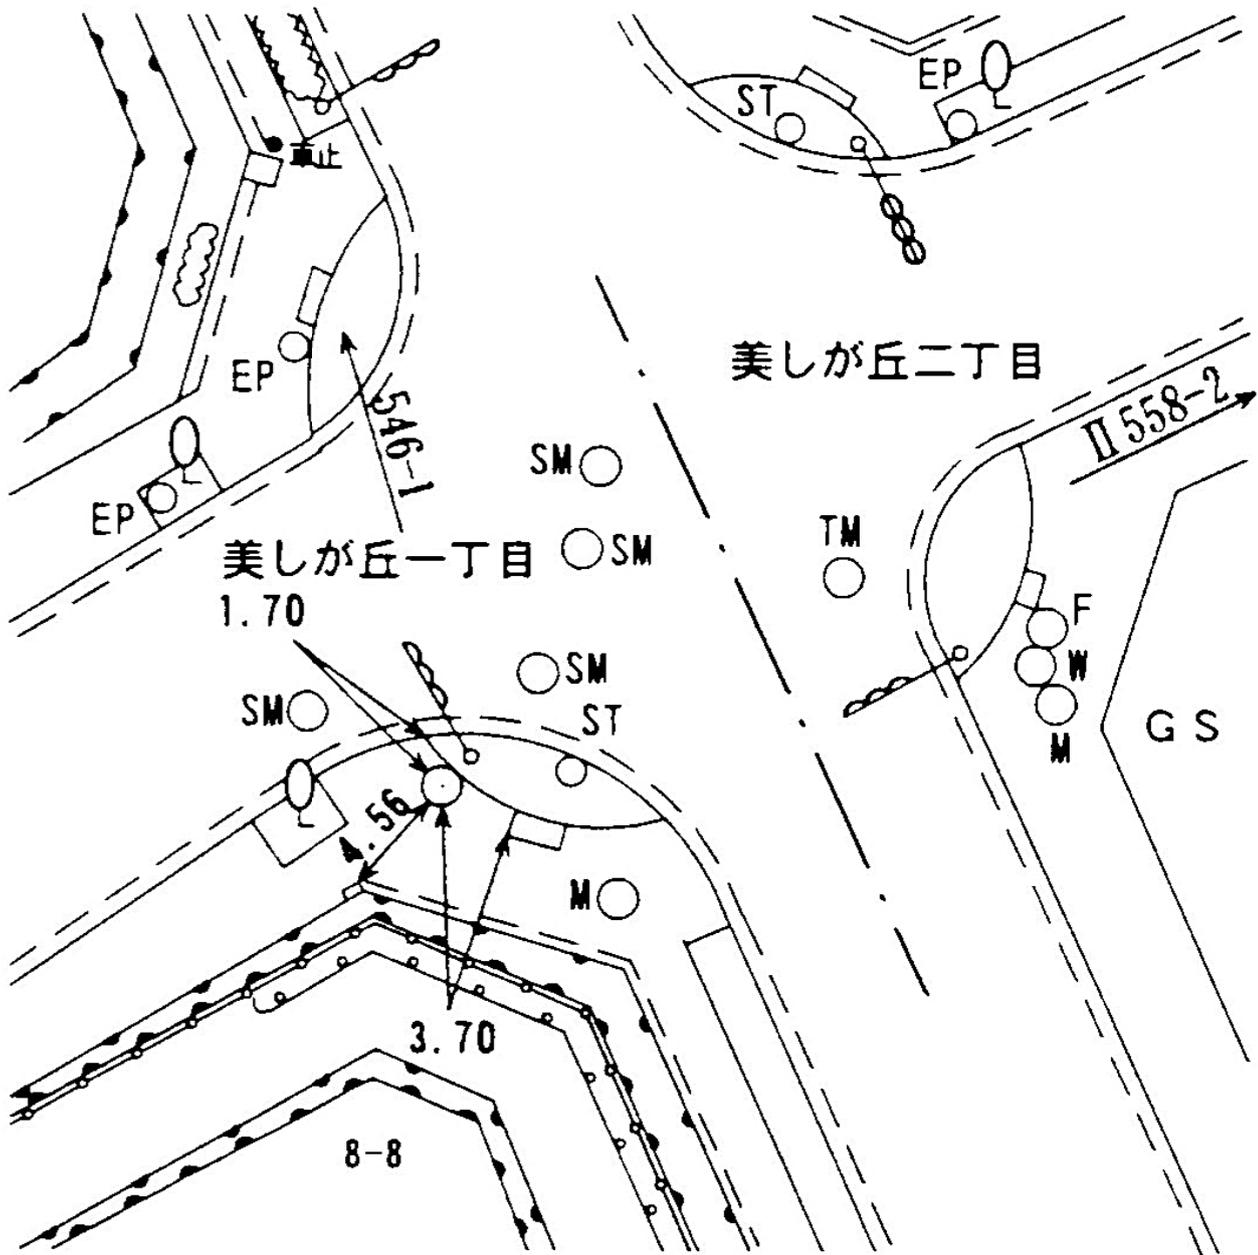

所在地

青葉区美しが丘二丁目一九番地先

標識ノ種類

金属標。鋏。木杭

点番号


2

線番号

II 558

キザミ

要 図

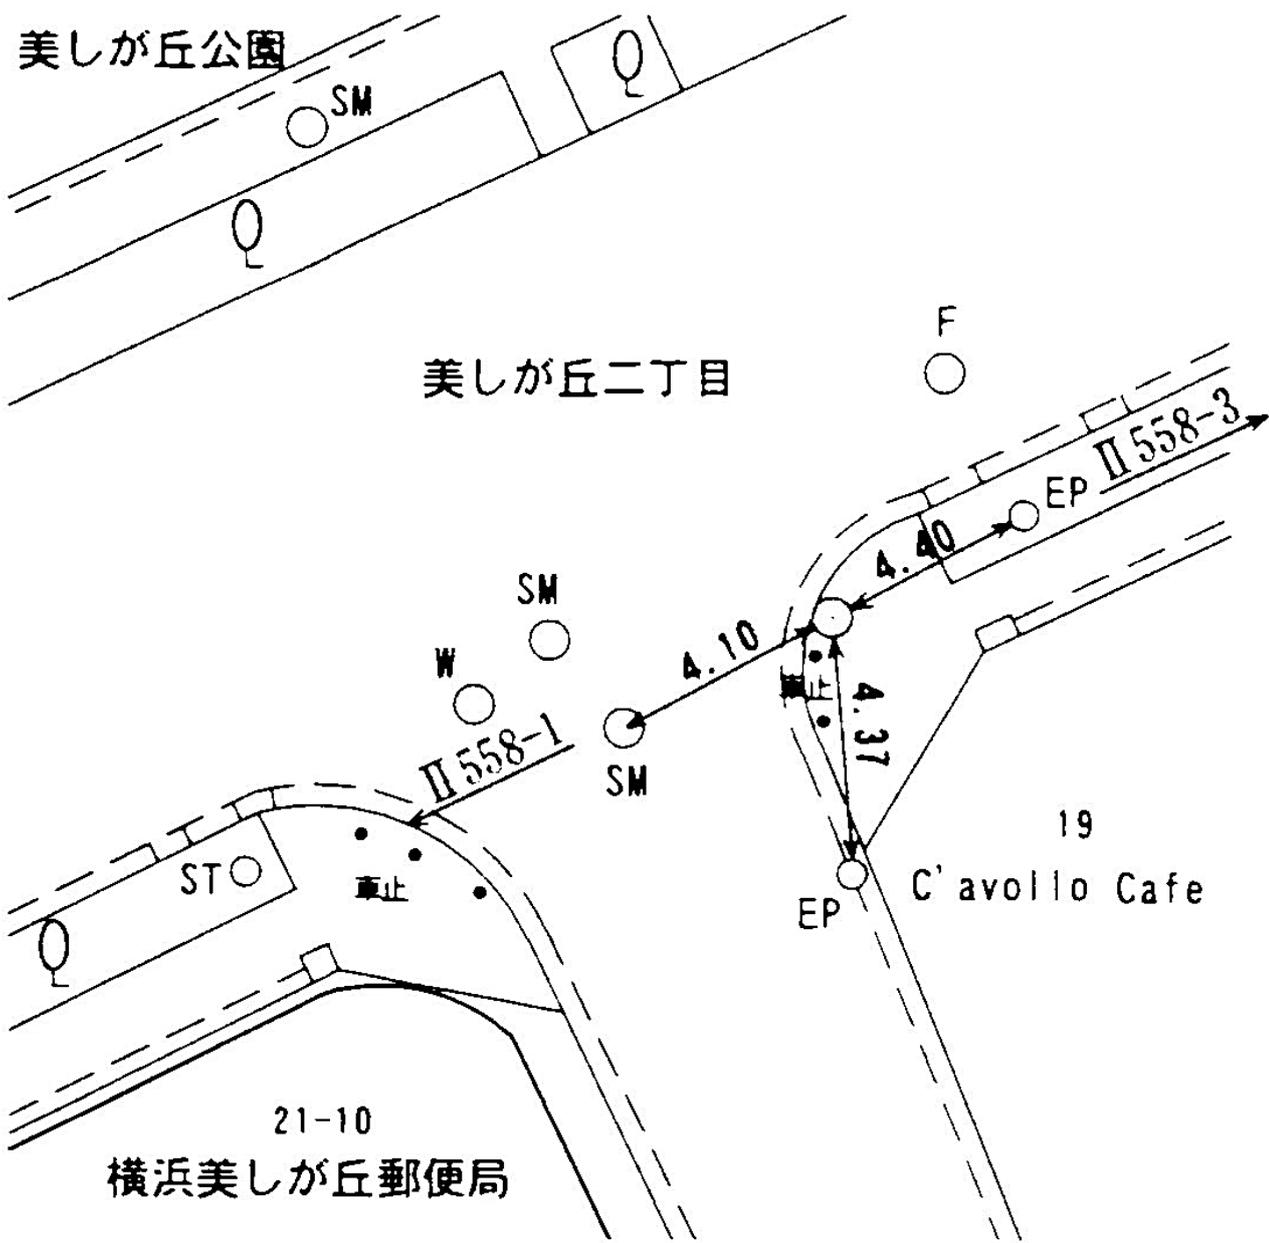

所在地

青葉区美しが丘二丁目二一七番地先 ✓

標識ノ種類

金属標。鋏。木杭

点番号


3

線番号

II 558

キザミ

要 図

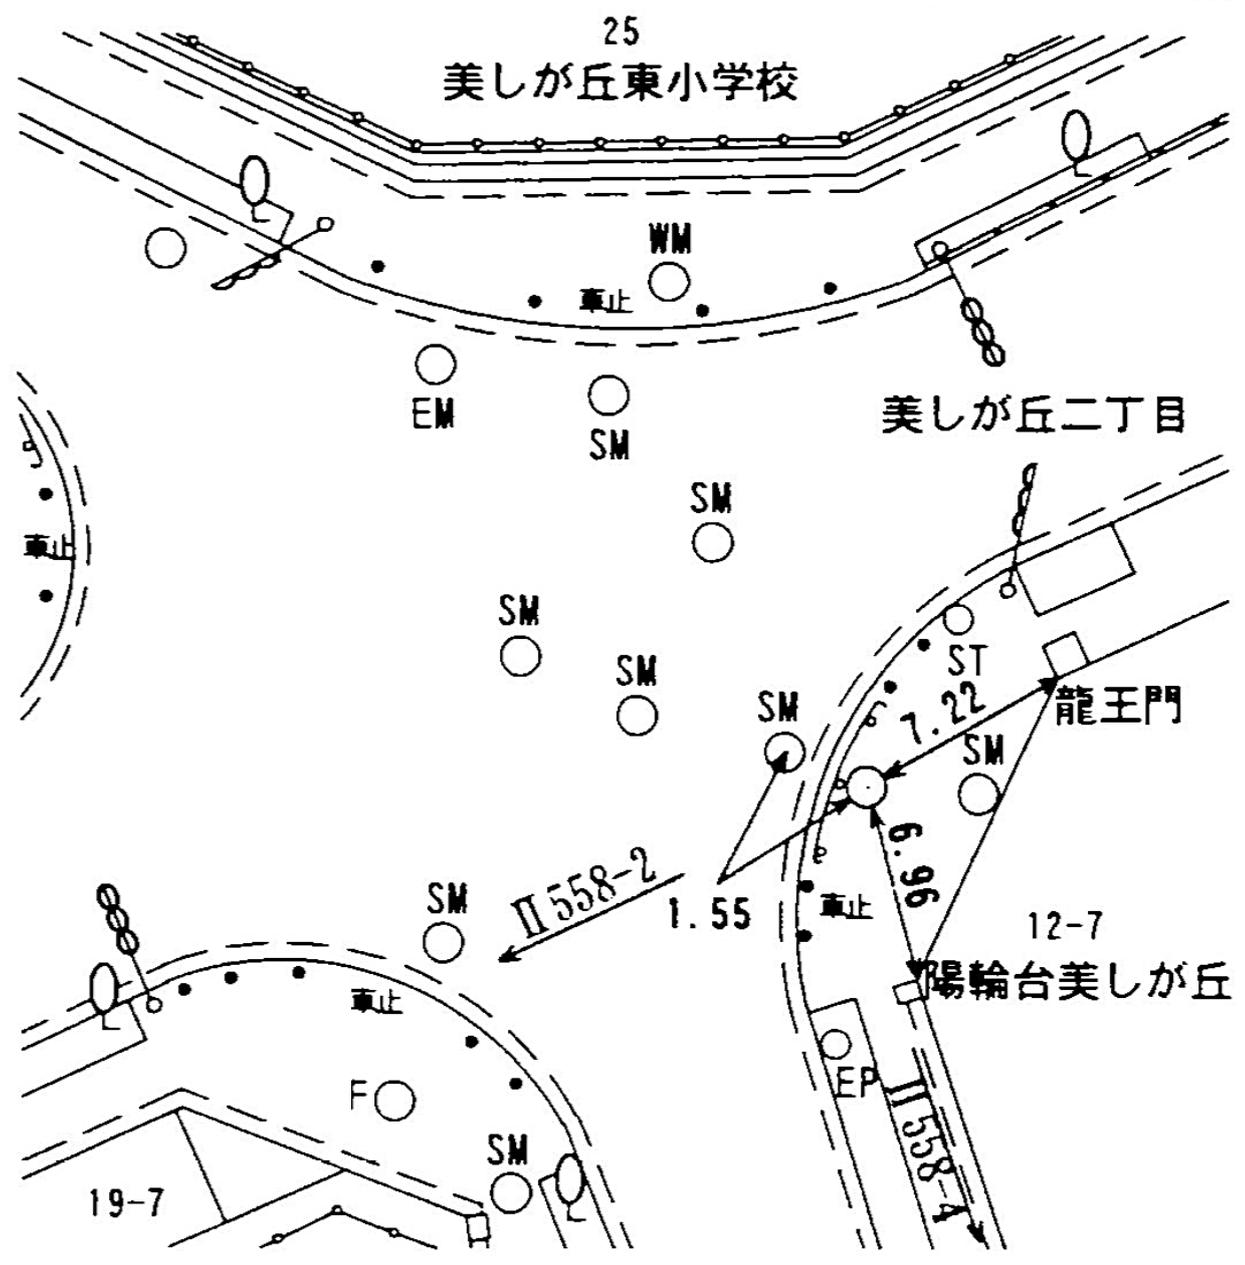

線  
番  
号

点  
番  
号

標 識 ノ 種 類

所 在 地

Ⅱ 558

4


金属標。鋏。木杭

青葉区美しが丘二丁目八番地先 ✓

要

図

キザミ

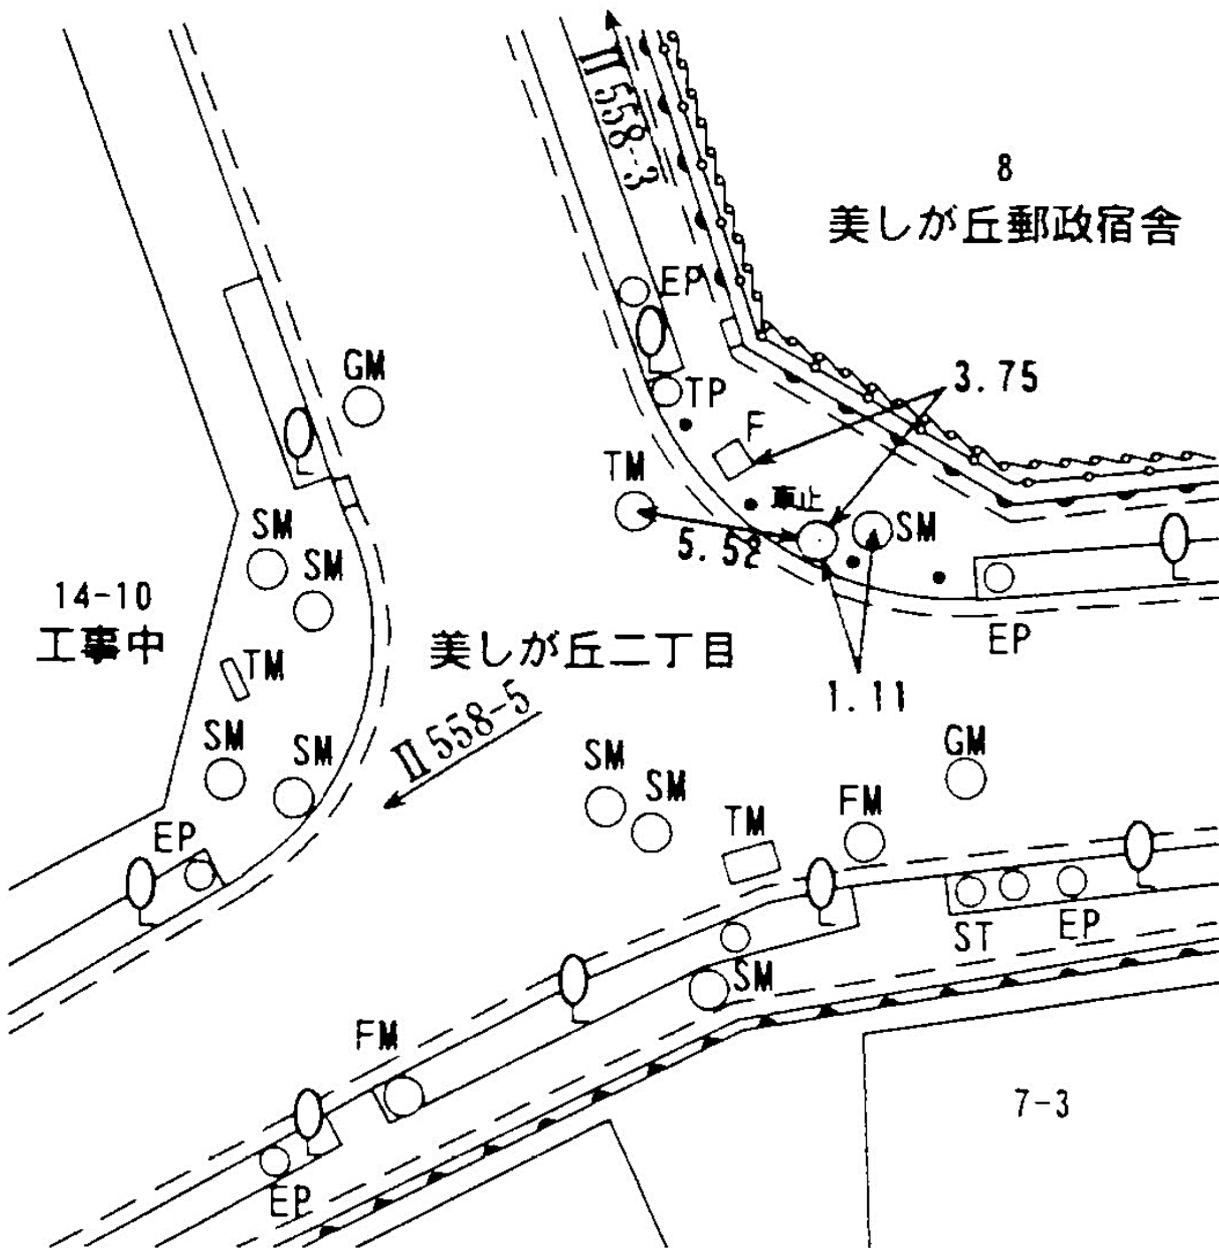

7-3

所在地

青葉区美しが丘二丁目一―四番地先

標識ノ種類

金属標。鋏。木杭

点番号


5

線番号

II 558

キザミ

要 図

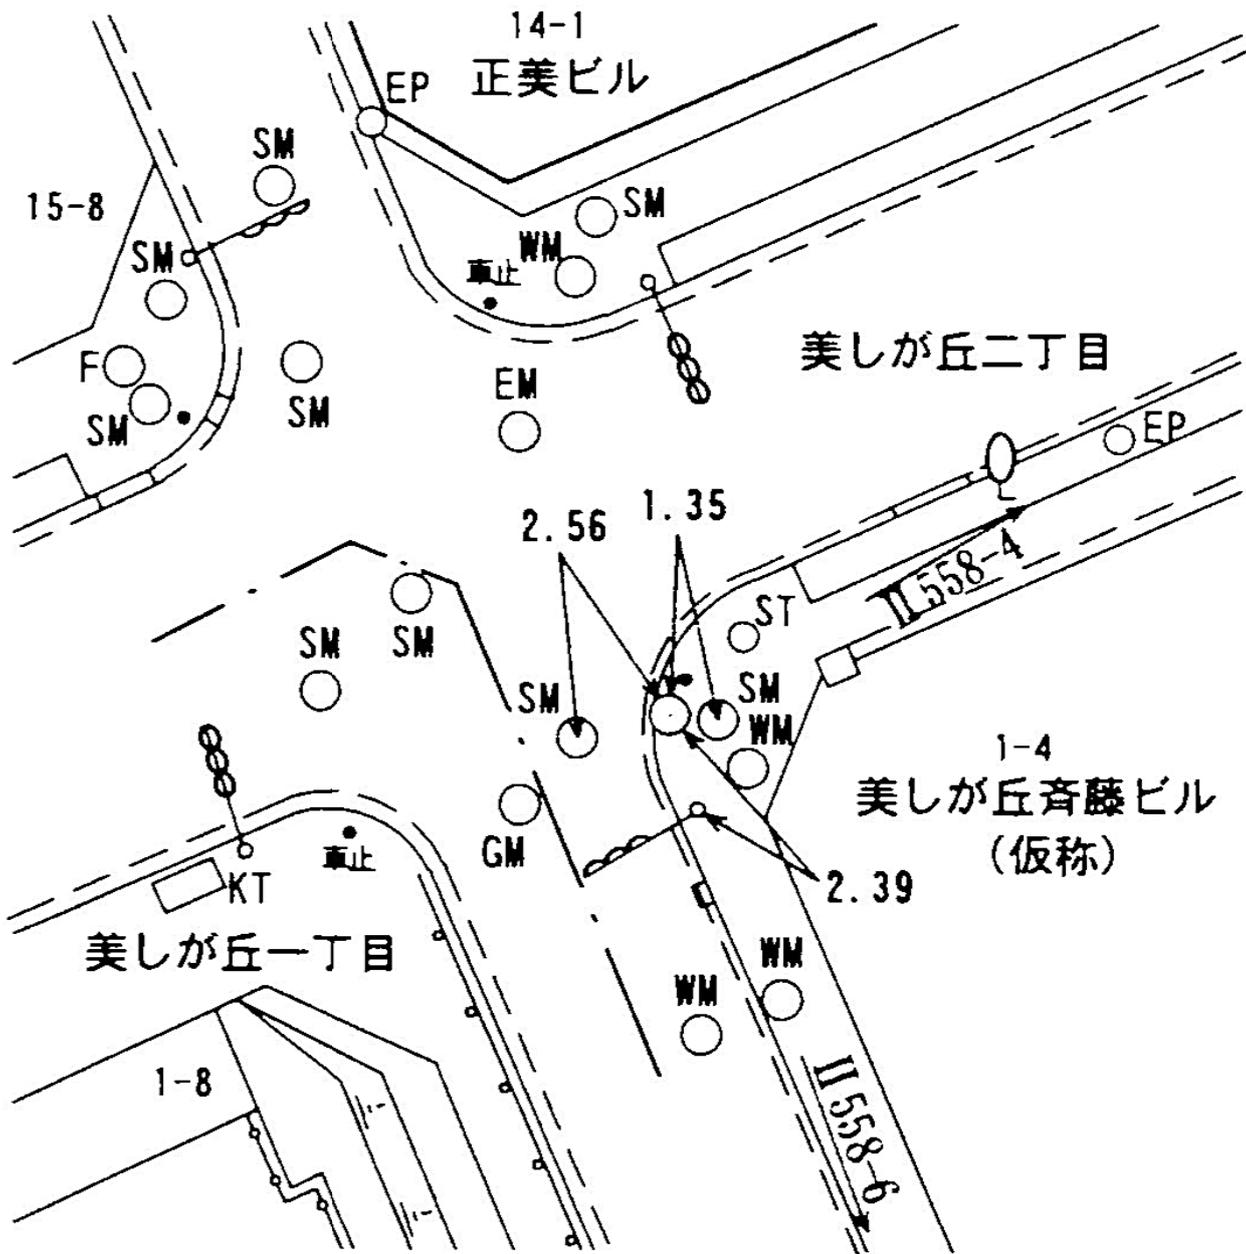

所在地

青葉区新石川三丁目一四番地先 ✓

標識ノ種類

金属標。鋏。木杭

点番号


7

線番号

II 558

キザミ

要 図

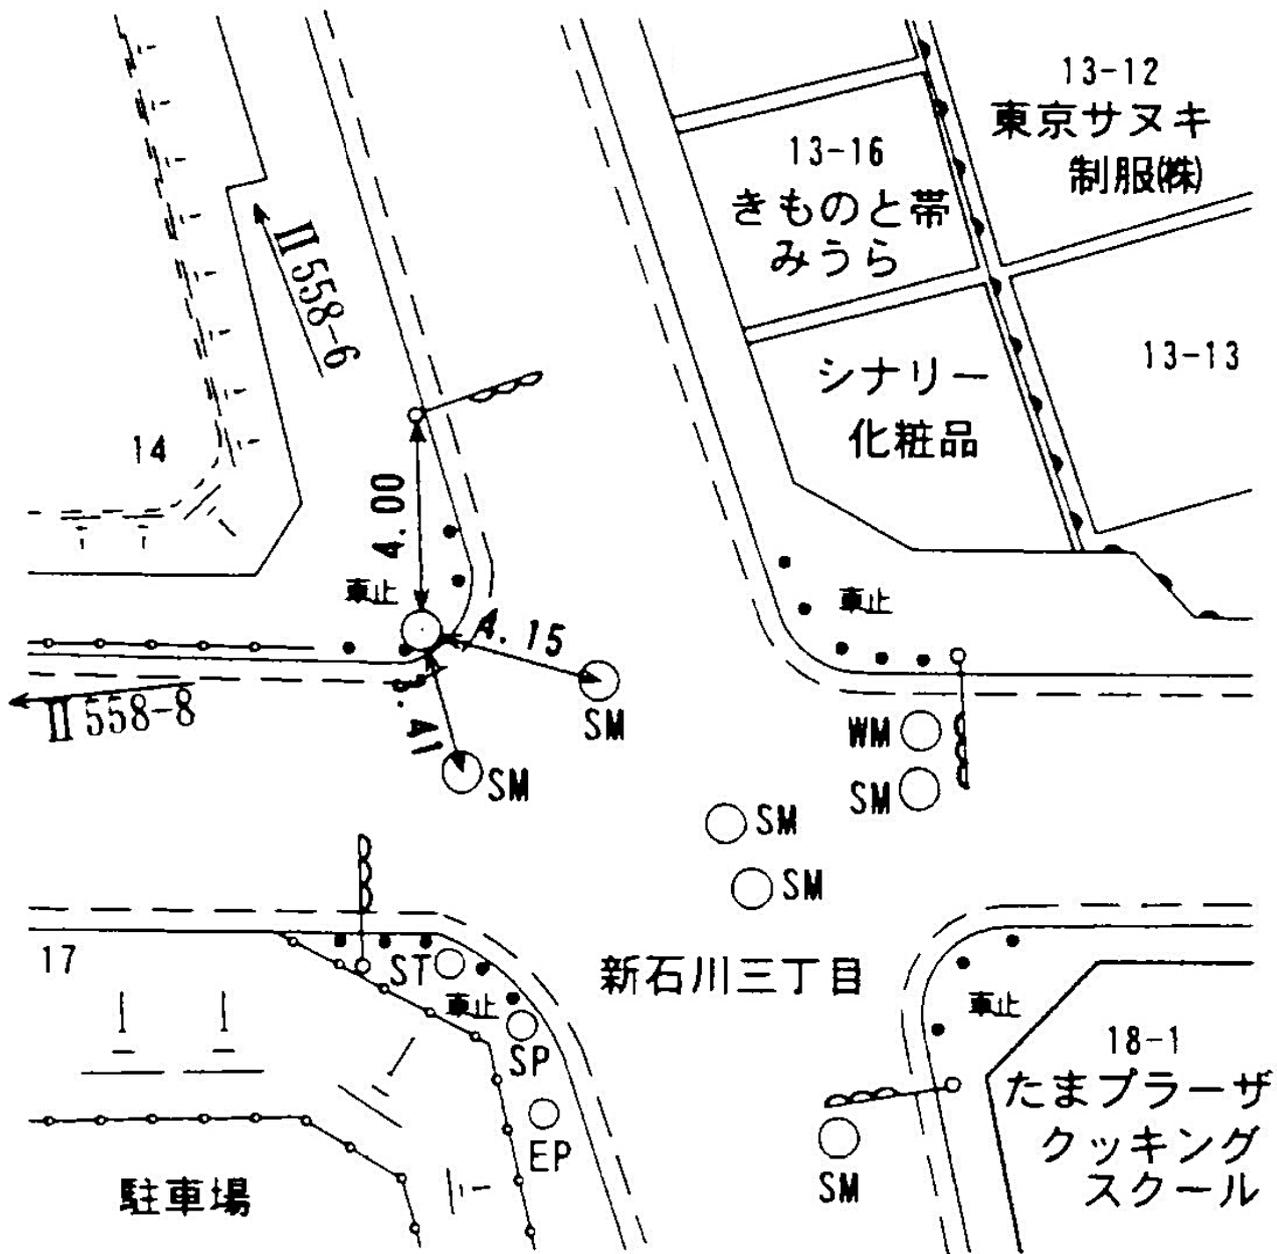

所在地

青葉区新石川三丁目一五一一六番地先



標識ノ種類

金属標。鋏。木杭

点番号


8

線番号

II 558

キザミ

要 図

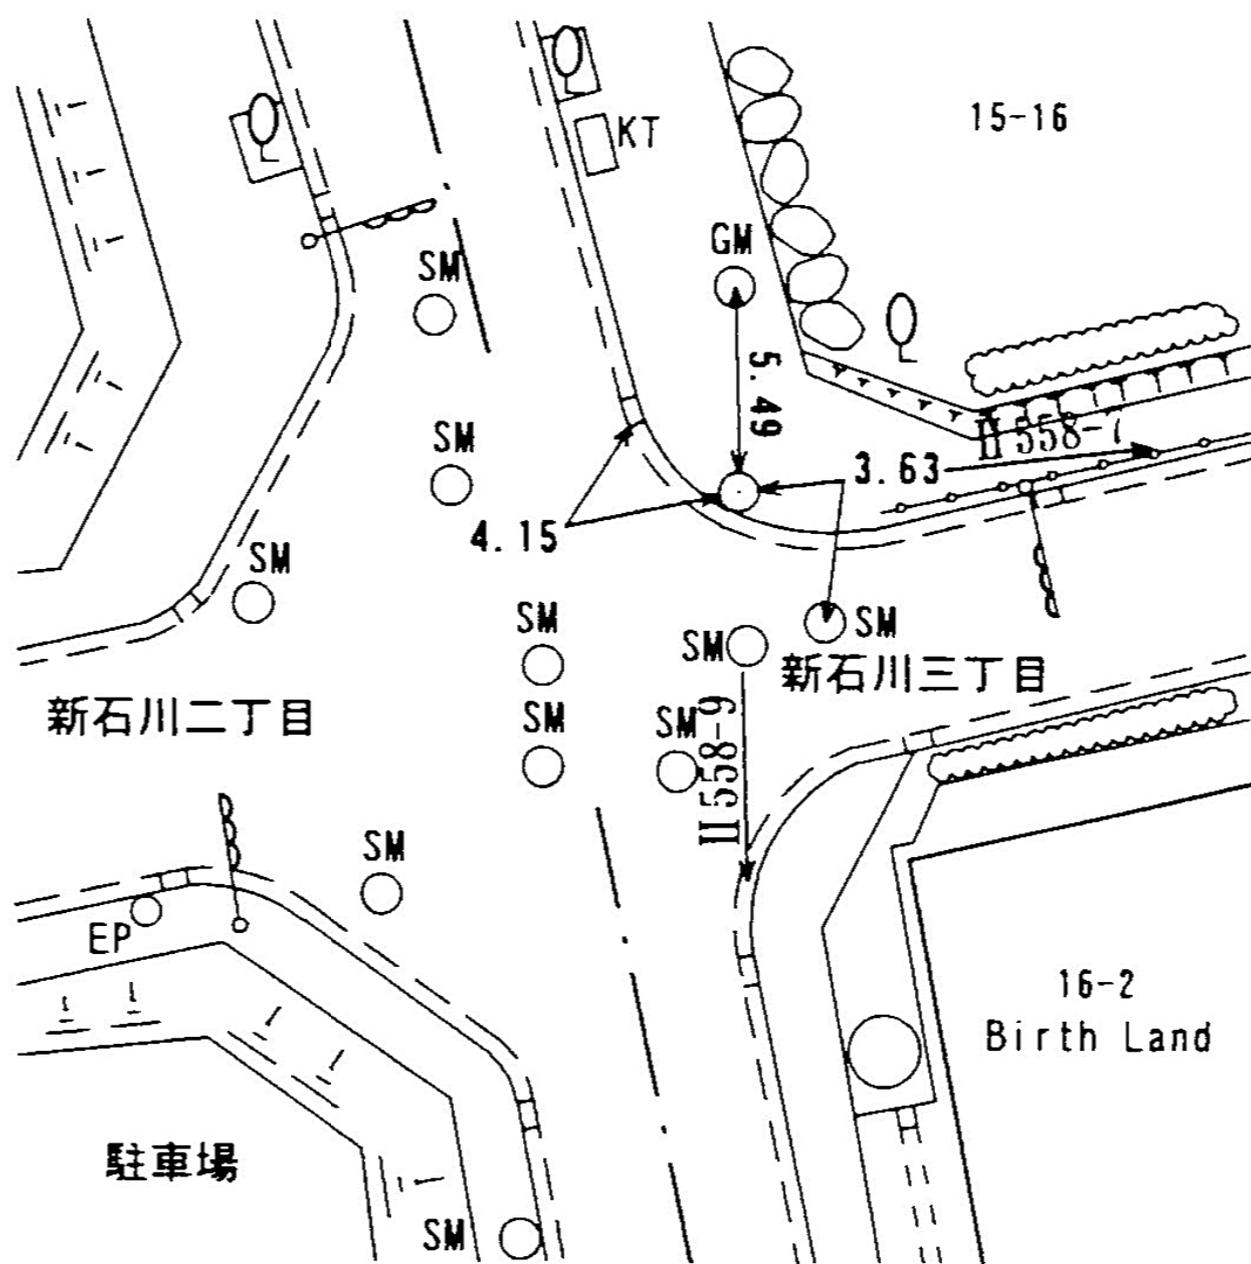

線番号	点番号	標識ノ種類	所在地
II 558	9	(金属標) ◦ 鋌 ◦ 木杭  キザミ	青葉区新石川二丁目九一〇番地先 ✓
要 図			
<p>The diagram is a site plan showing utility lines and markers. At the top left is a building labeled '9-10 ART BOX'. A utility line labeled 'II 558-19' runs vertically from the top. A utility line labeled 'II 558-10' runs diagonally from the top right towards the bottom. 

線  
番  
号

点  
番  
号

標 識 ノ 種 類

所 在 地

Ⅱ 558

10


金属標。鋌。木杭

青葉区新石川二丁目一〇一一番地先

要

図

キザミ

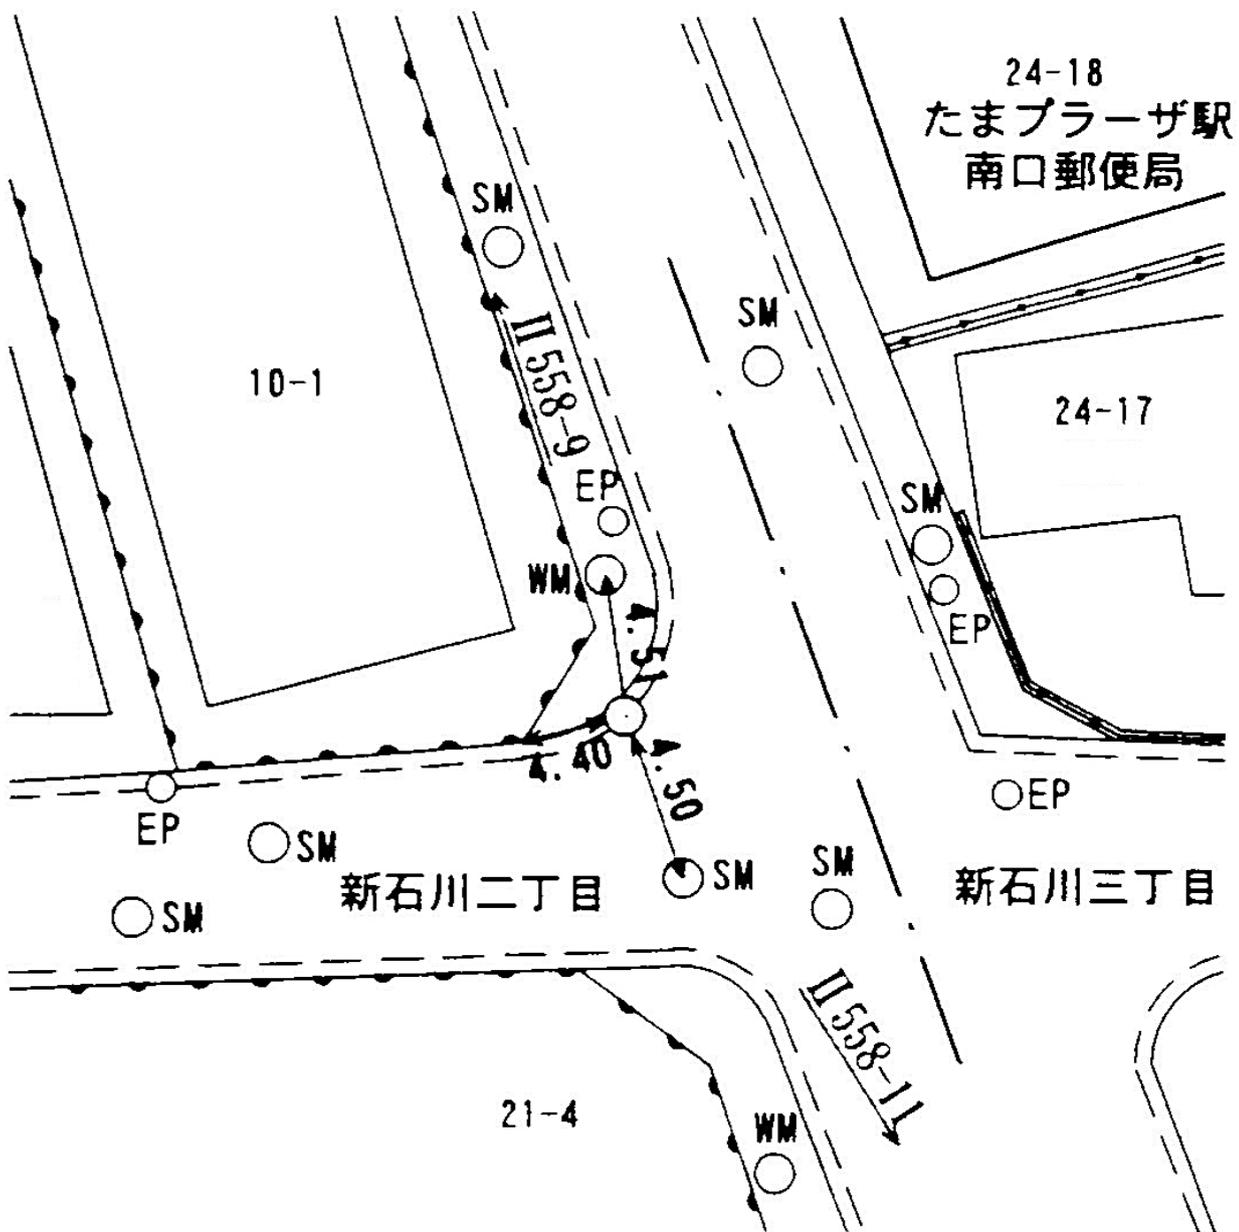

線  
番  
号

点  
番  
号

標 識 ノ 種 類

所 在 地

Ⅱ 558


11

金属標。鋌。木杭

青葉区新石川三丁目二六一一九番地先

要 図

キザミ

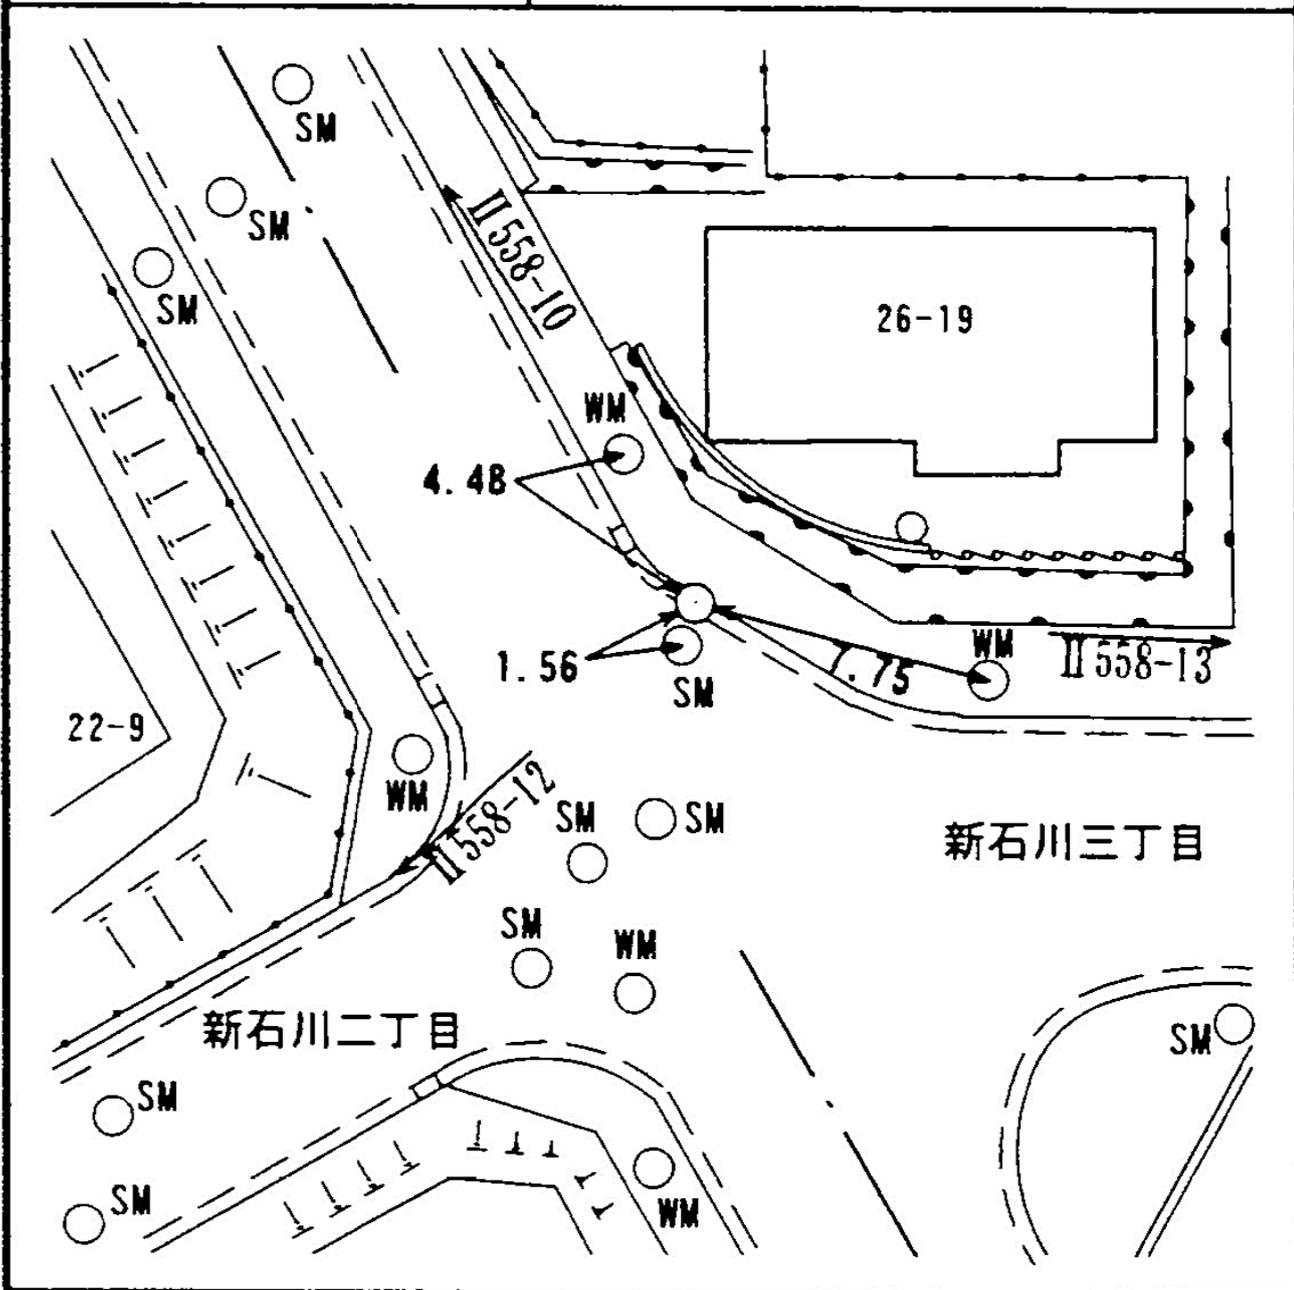

所在地

青葉区新石川二丁目三十一番地先

標識ノ種類

金属標。鋏。木杭

点番号


12

線番号

II 558

キザミ

要 図

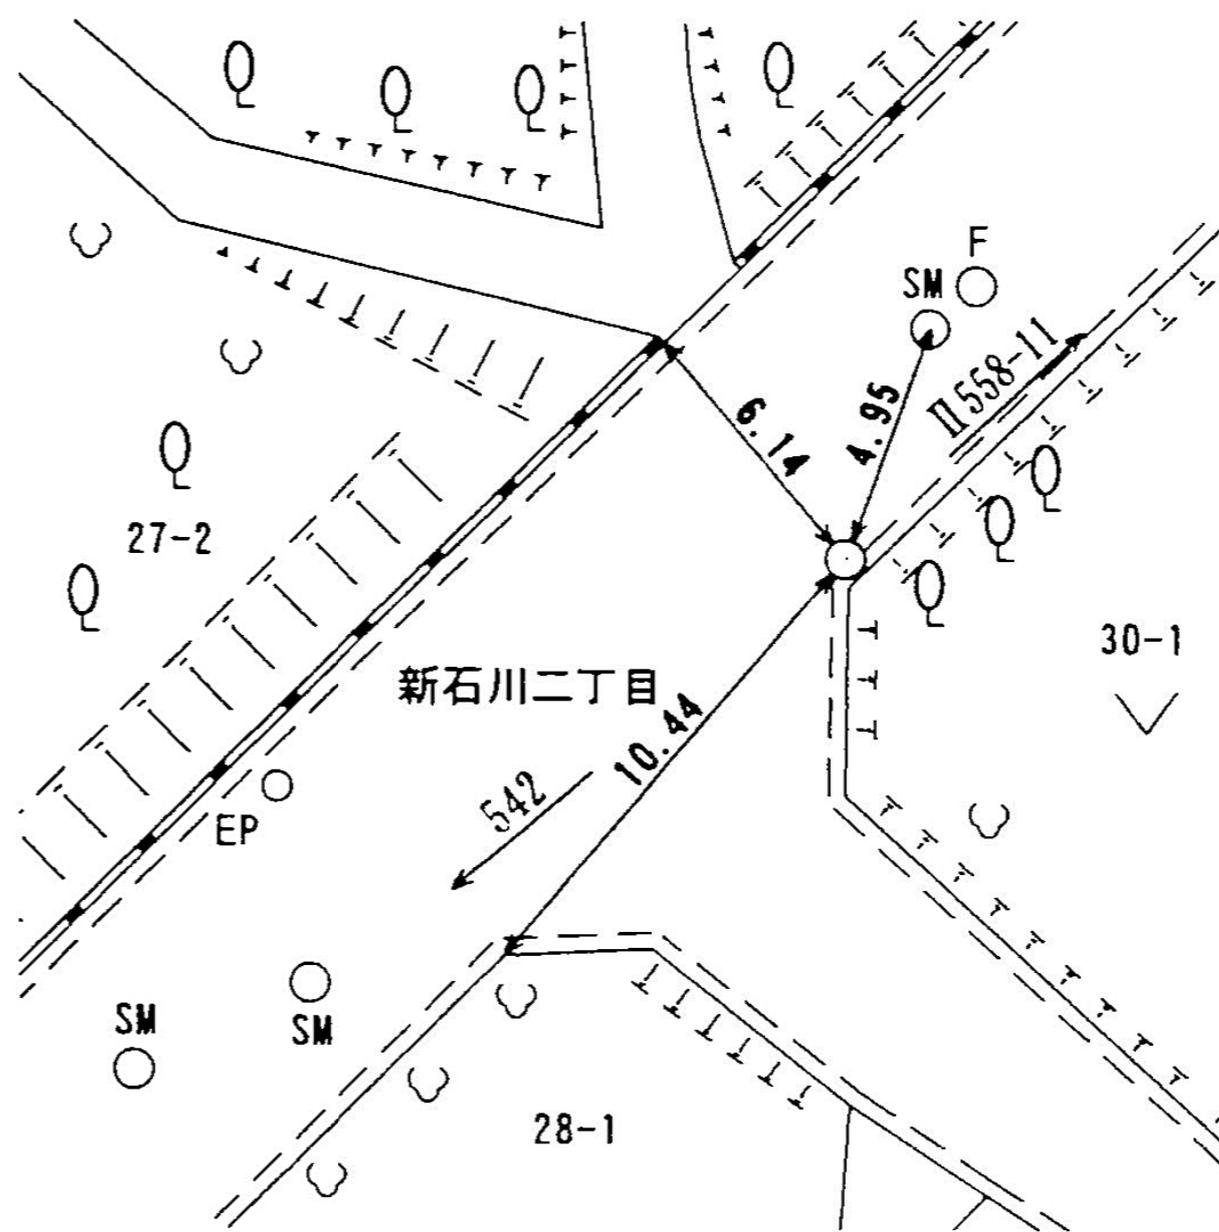

線  
番  
号

点  
番  
号

標 識 ノ 種 類

所  
在  
地

Ⅱ 558


18

金属標・鋌・木杭

青葉区新石川三丁目十四―七番地先

キザミ

要 図

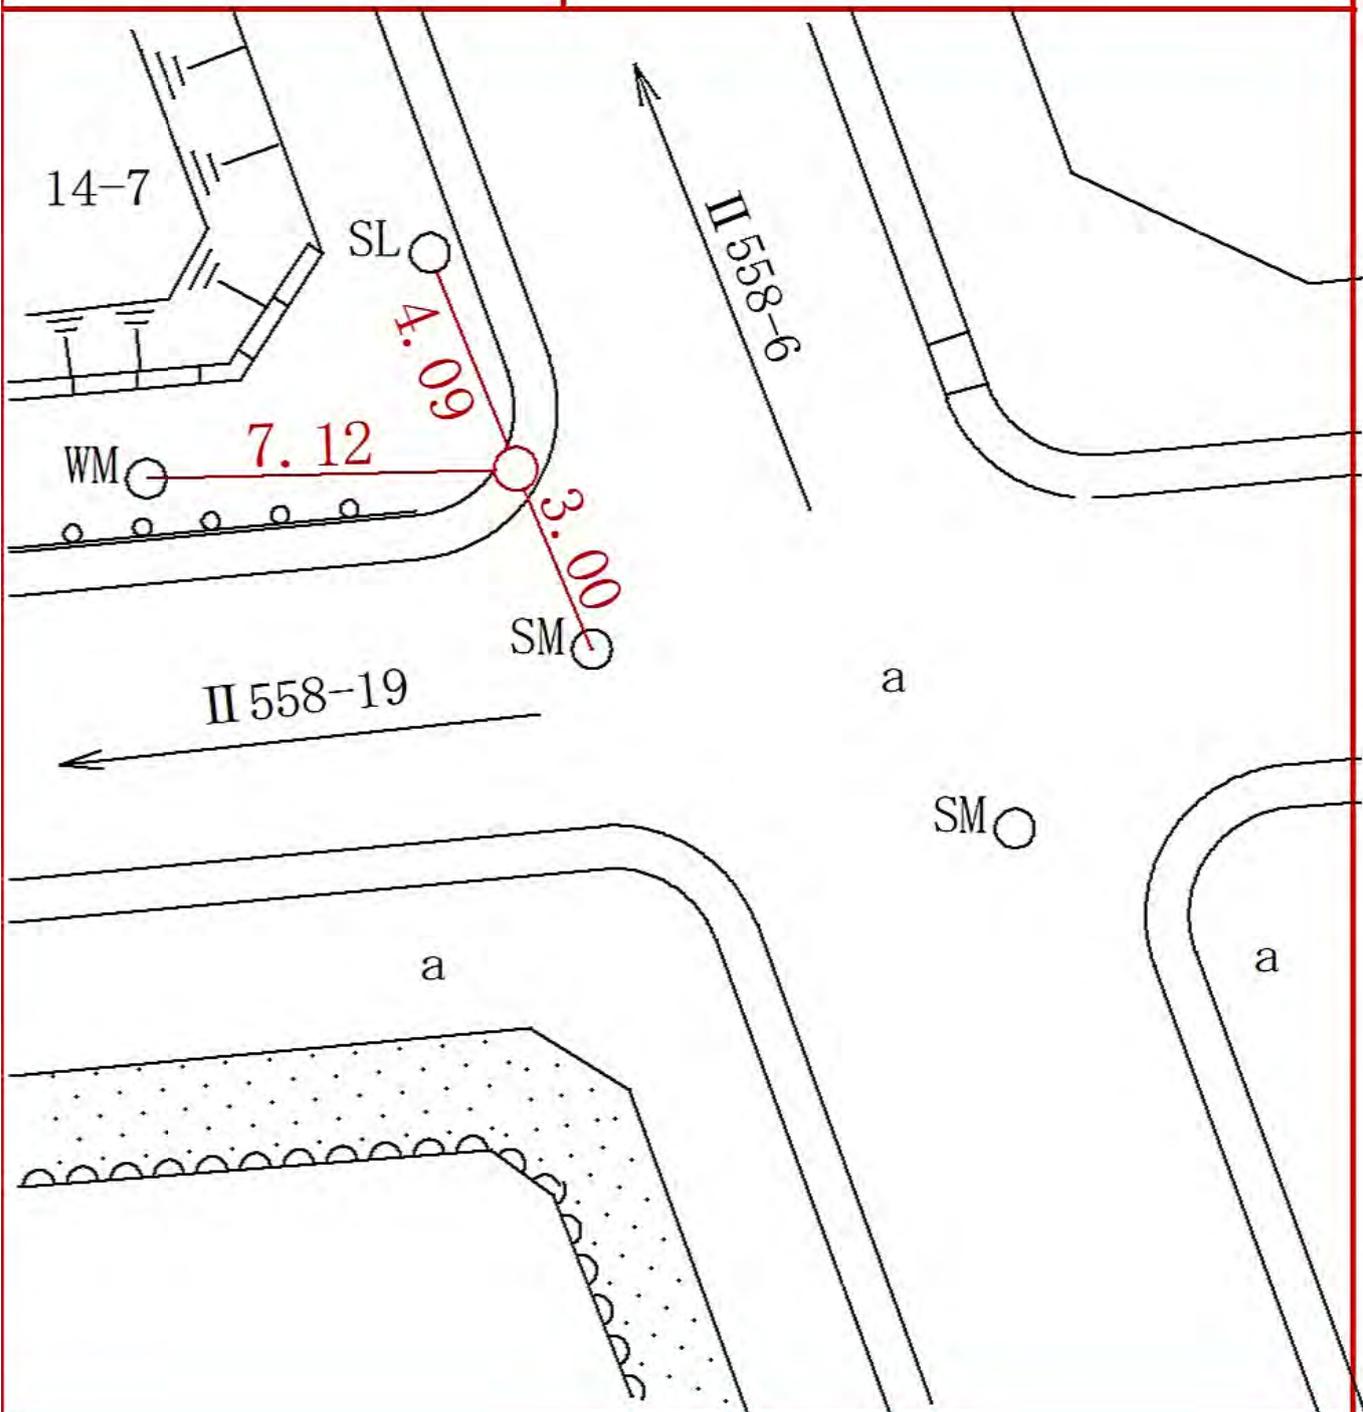


線 番 号	点 番 号	標 識 ノ 種 類	所 在 地
-------------	-------------	-----------	-------

II 558      19

金属標・鋌・木杭  
キザミ

青葉区新石川三丁目十五―十五番地先


要 図

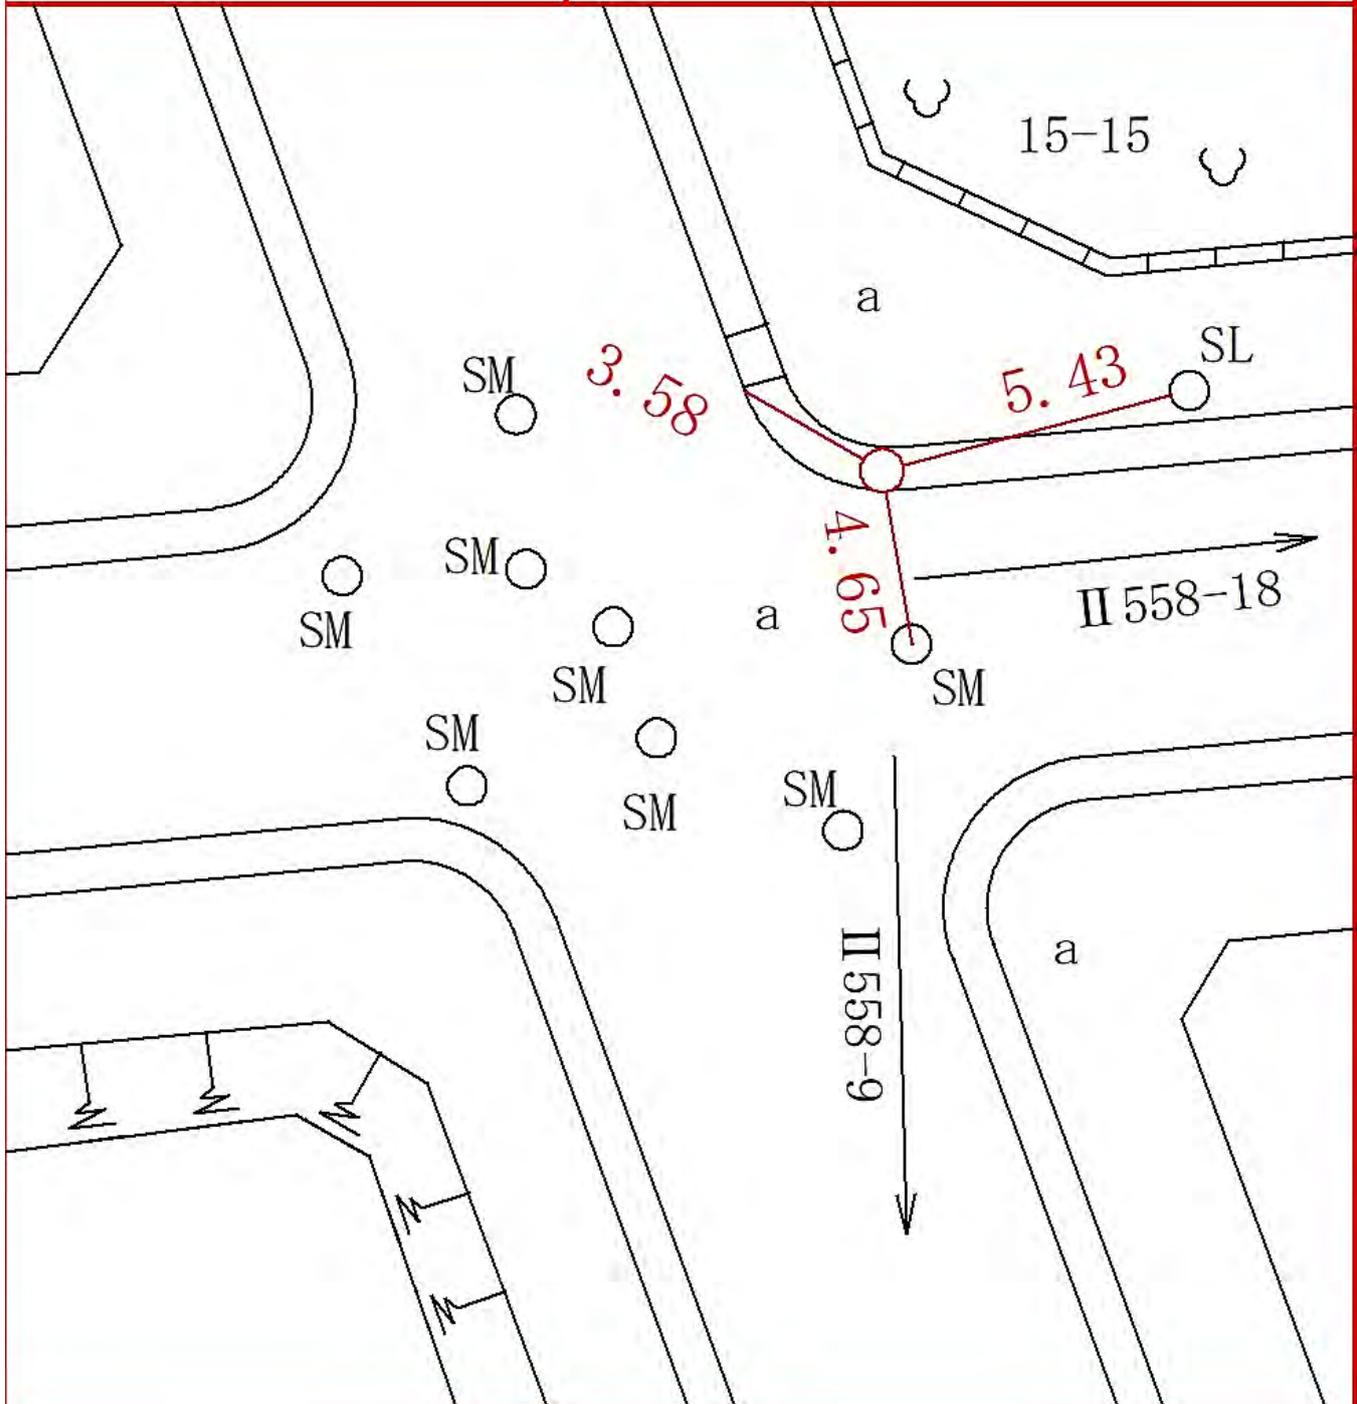

線 番 号	点 番 号	標 識 ノ 種 類	所 在 地
-------------	-------------	-----------	-------

Ⅱ 559	3	<span style="border: 1px solid black; border-radius: 50%; padding: 2px;">金属標</span> 。 鋌。 木杭	青葉区もえぎ野一七一七番地先
-------	---	---	----------------

要 図	キザミ	
-----	-----	--

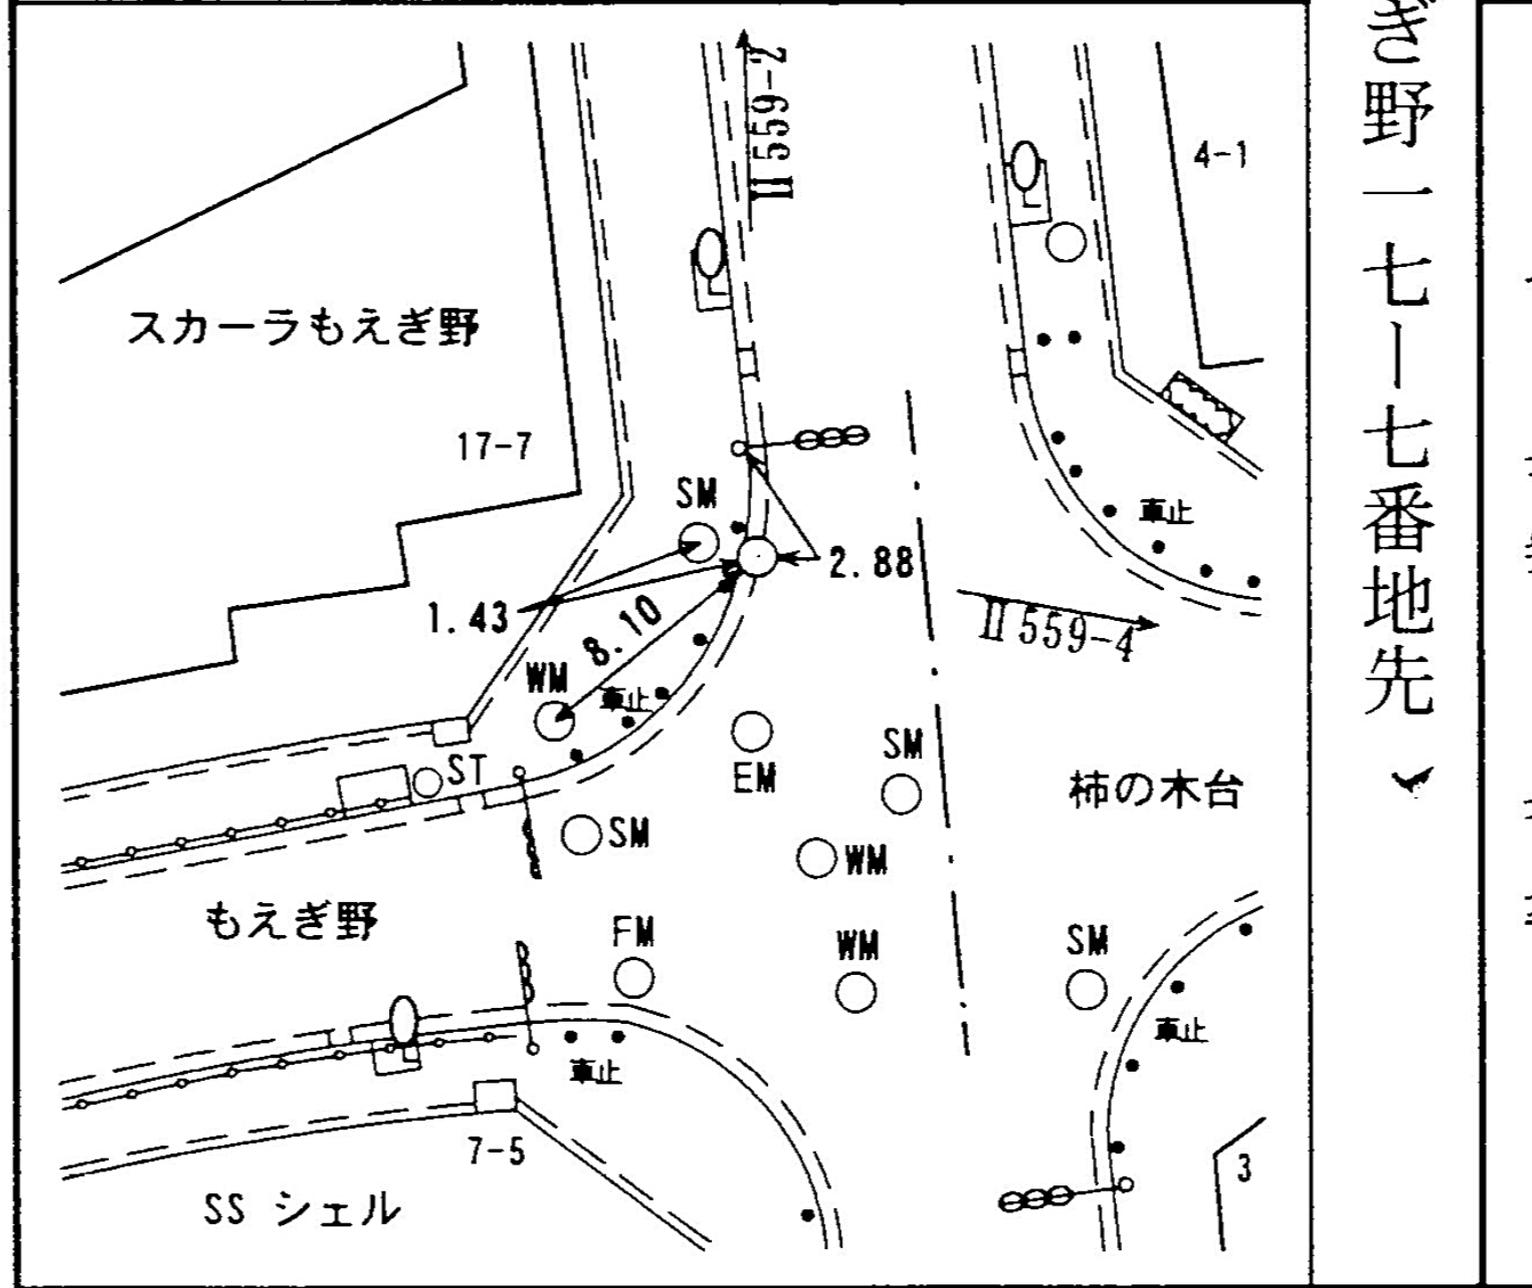

所在地

青葉区柿の木台三番地先

標識ノ種類

金属標。鋏。木杭

点番号


4

線番号

II 559

キザミ

要 図

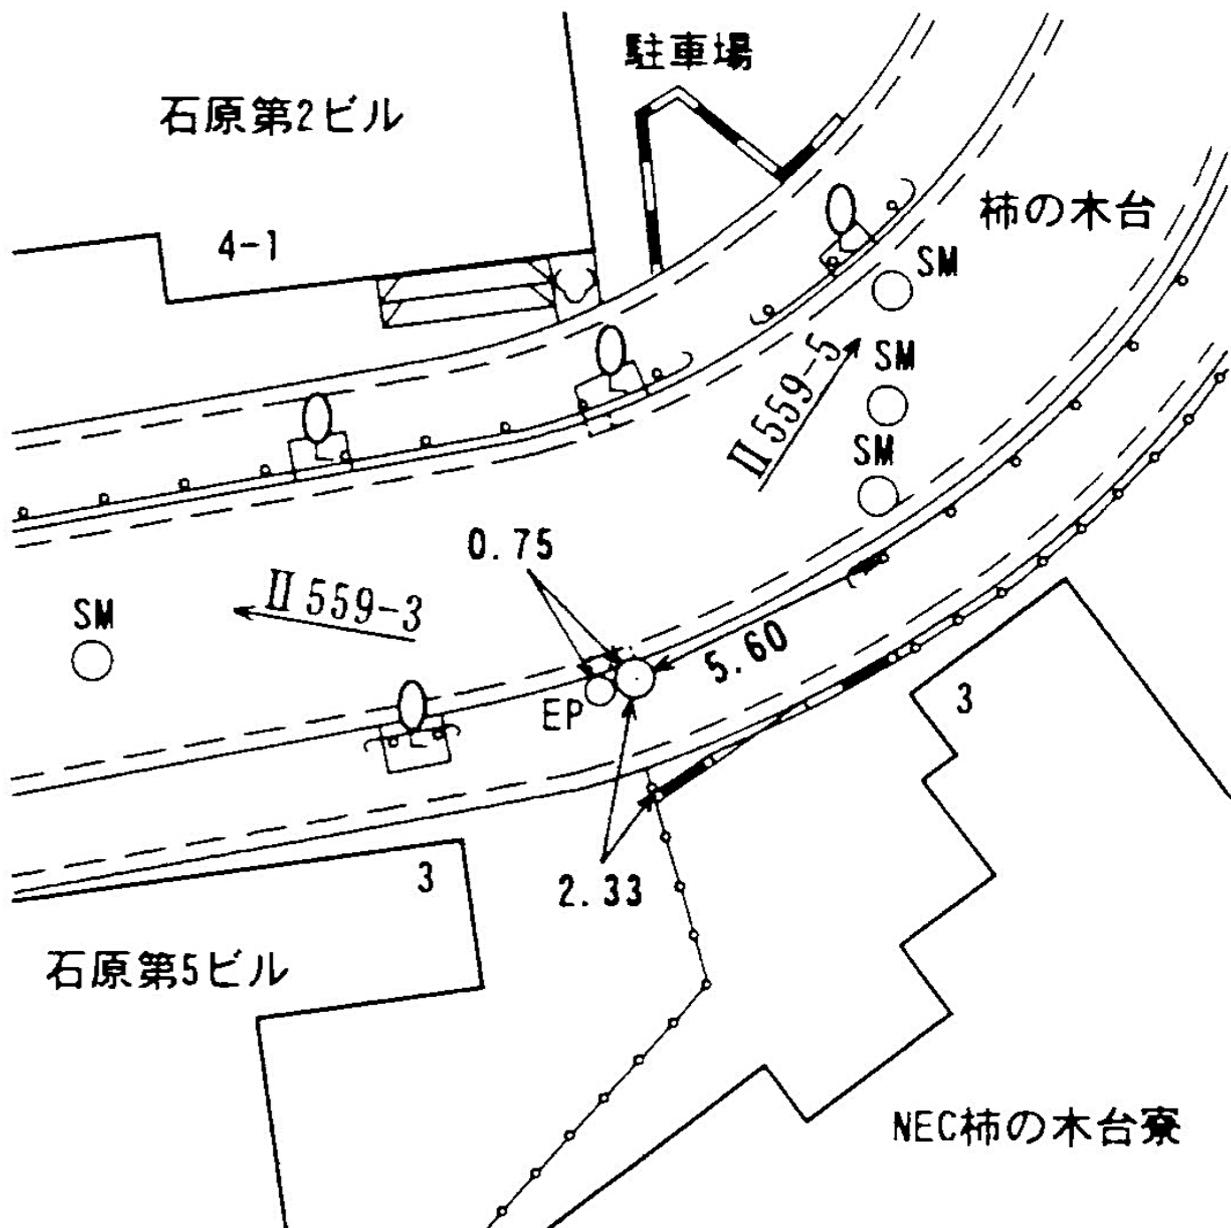

所在地

青葉区柿の木台一九一四番地先

標識ノ種類

金属標。鋏。木杭

点番号


6

線番号

II 559

キザミ

要 図

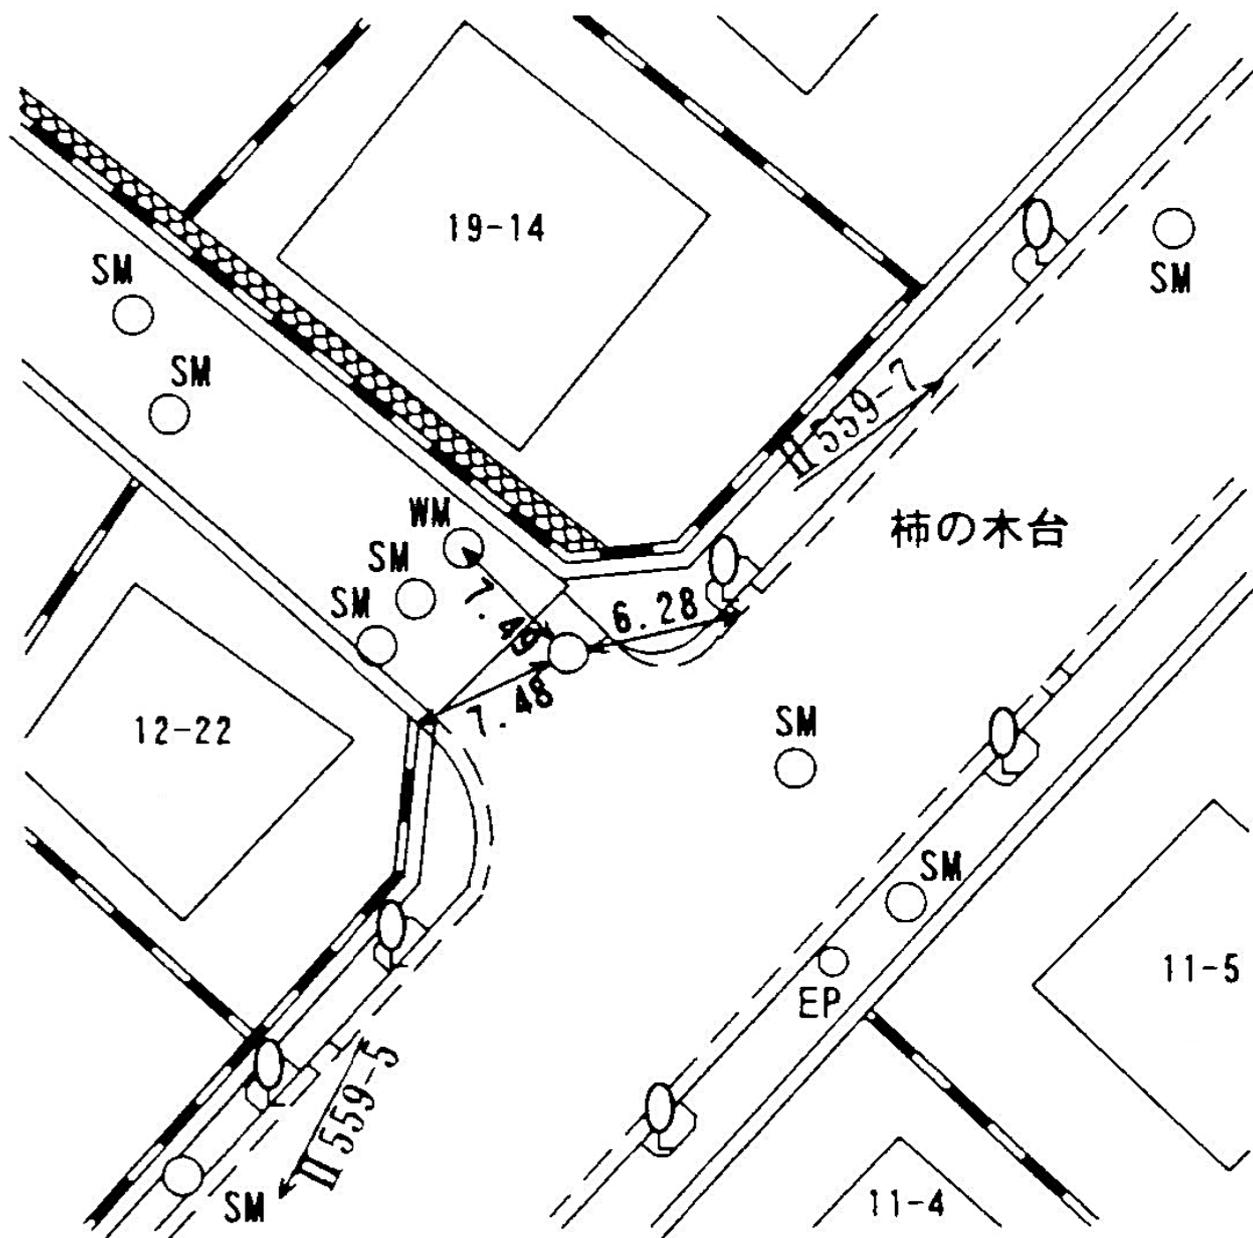

所在地

青葉区柿の木台二八一一番地先 ✓

標識ノ種類

金属標。鋏。木杭

点番号


7

線番号

II 559

キザミ


要 図

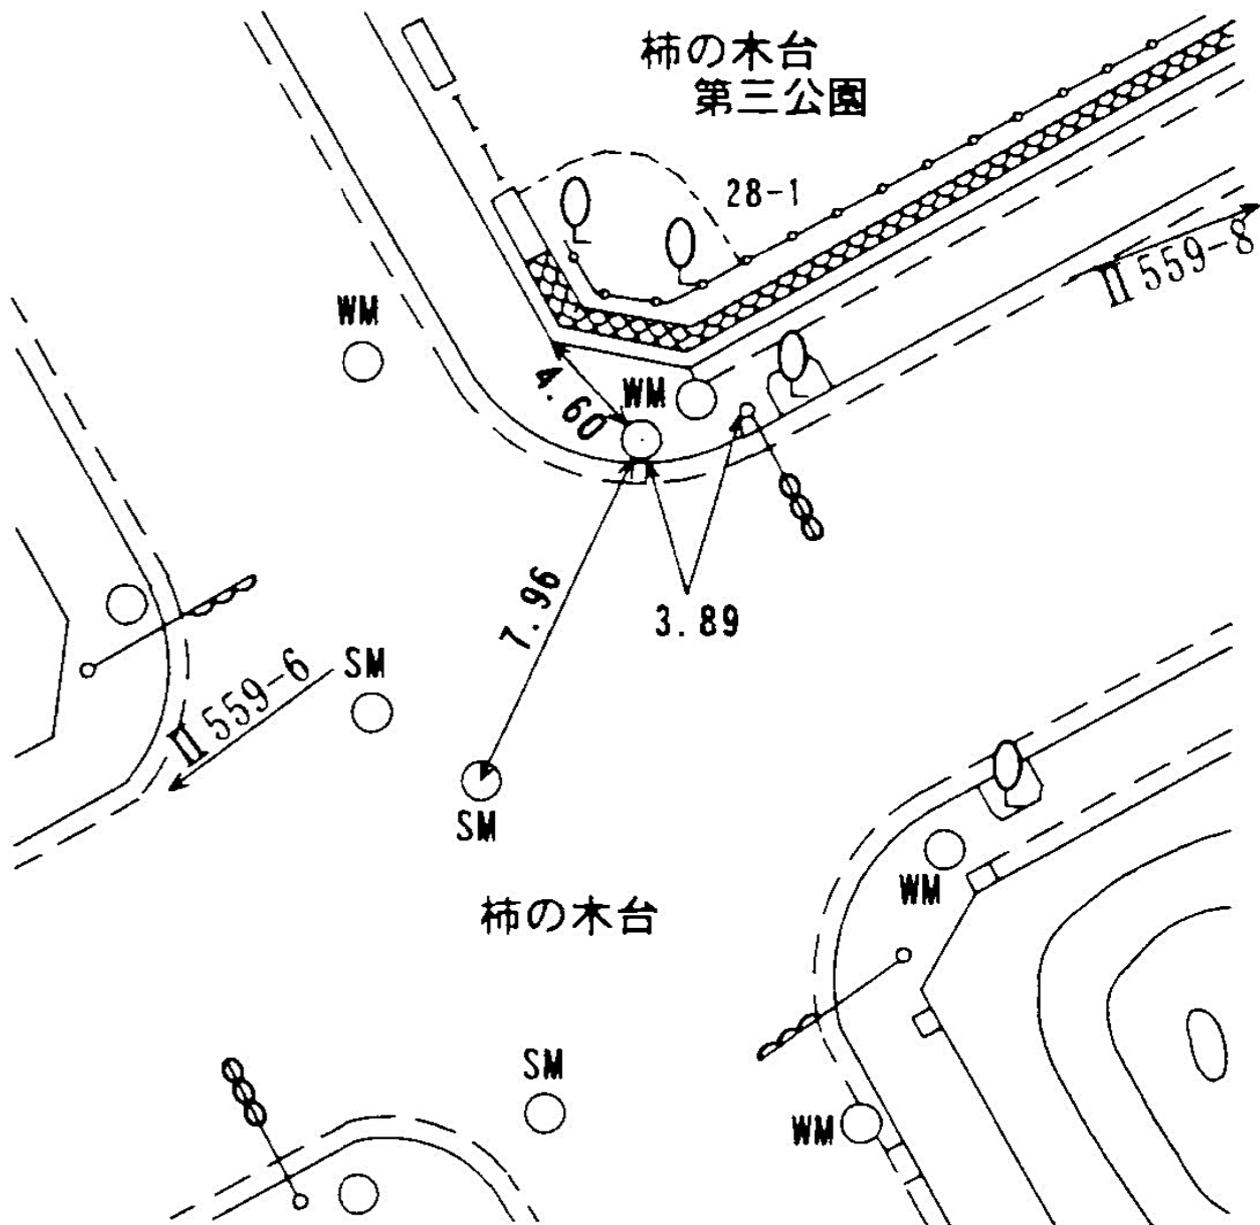

線 番 号	点 番 号	標 識 ノ 種 類	所 在 地
-------------	-------------	-----------	-------


Ⅱ 559	8	(金属標) ◦ 鋌 ◦ 木杭  キザミ
-------	---	---------------------------

要 図	キザミ
-----	-----

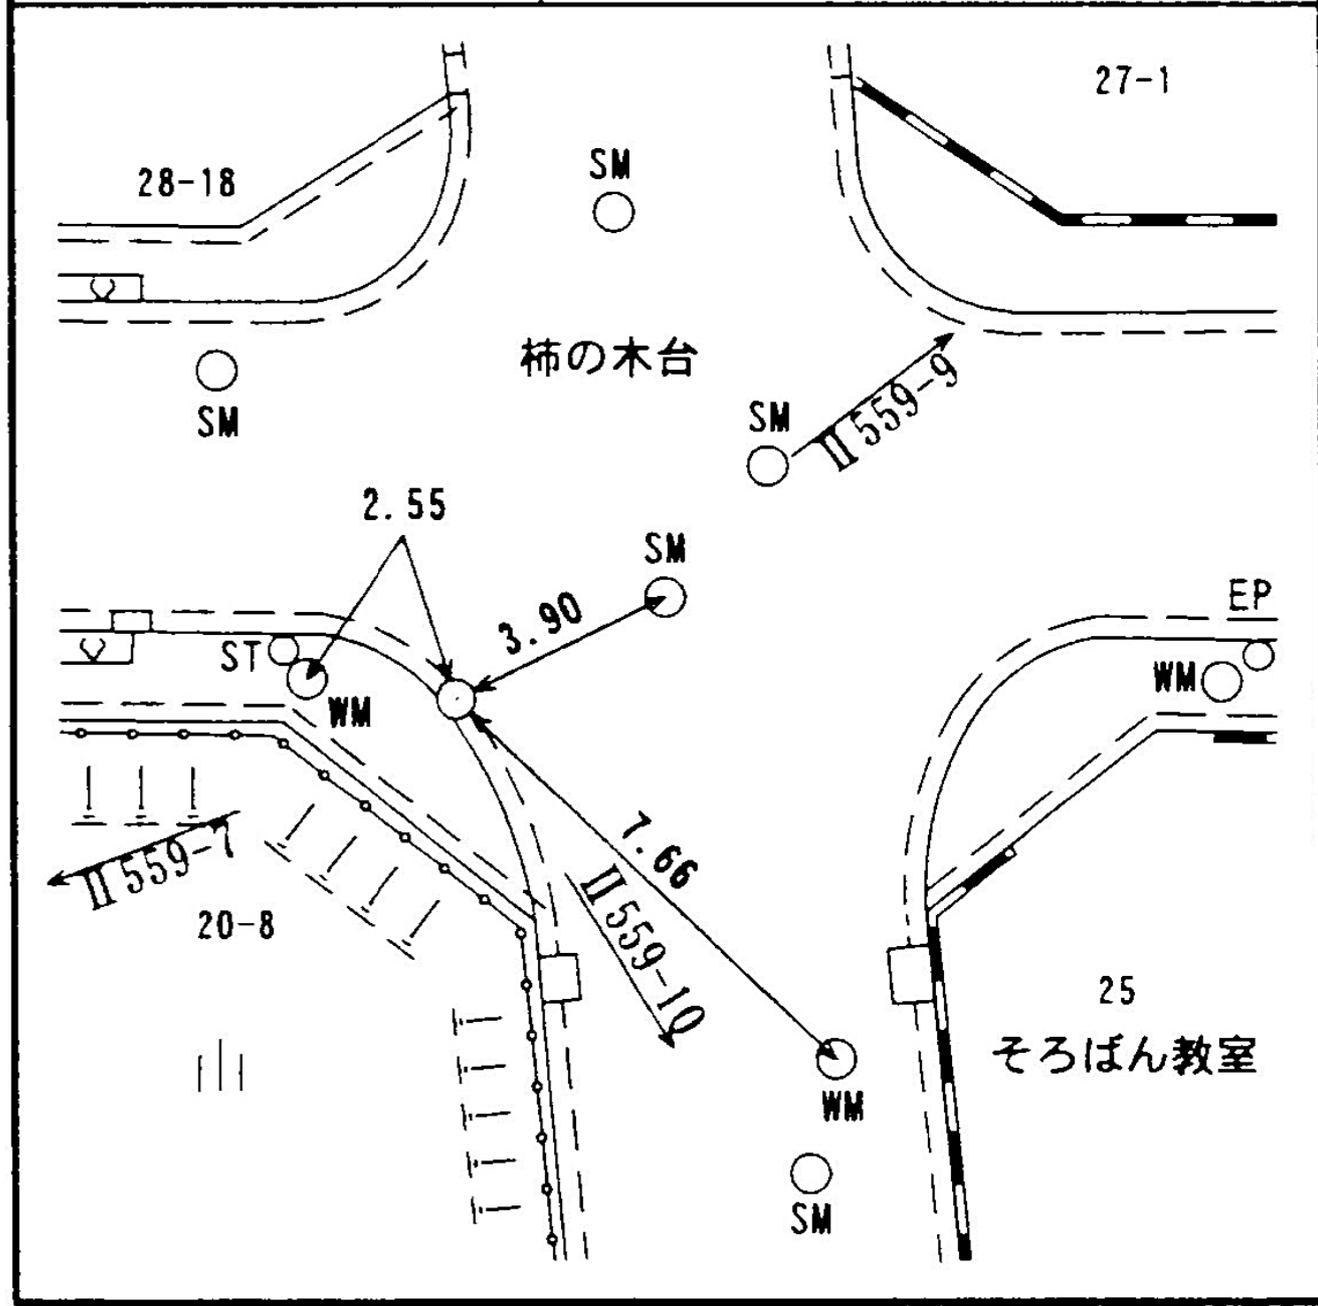

青葉区柿の木台二〇一八番地先 ✓

線 番 号	点 番 号	標 識 ノ 種 類	所 在 地
Ⅱ 559	10	<span style="border: 1px solid black; border-radius: 50%; padding: 2px;">金属標</span> 。鋸。木杭  キザミ	青葉区柿の木台二一―一三番地先 ✓
要 図			

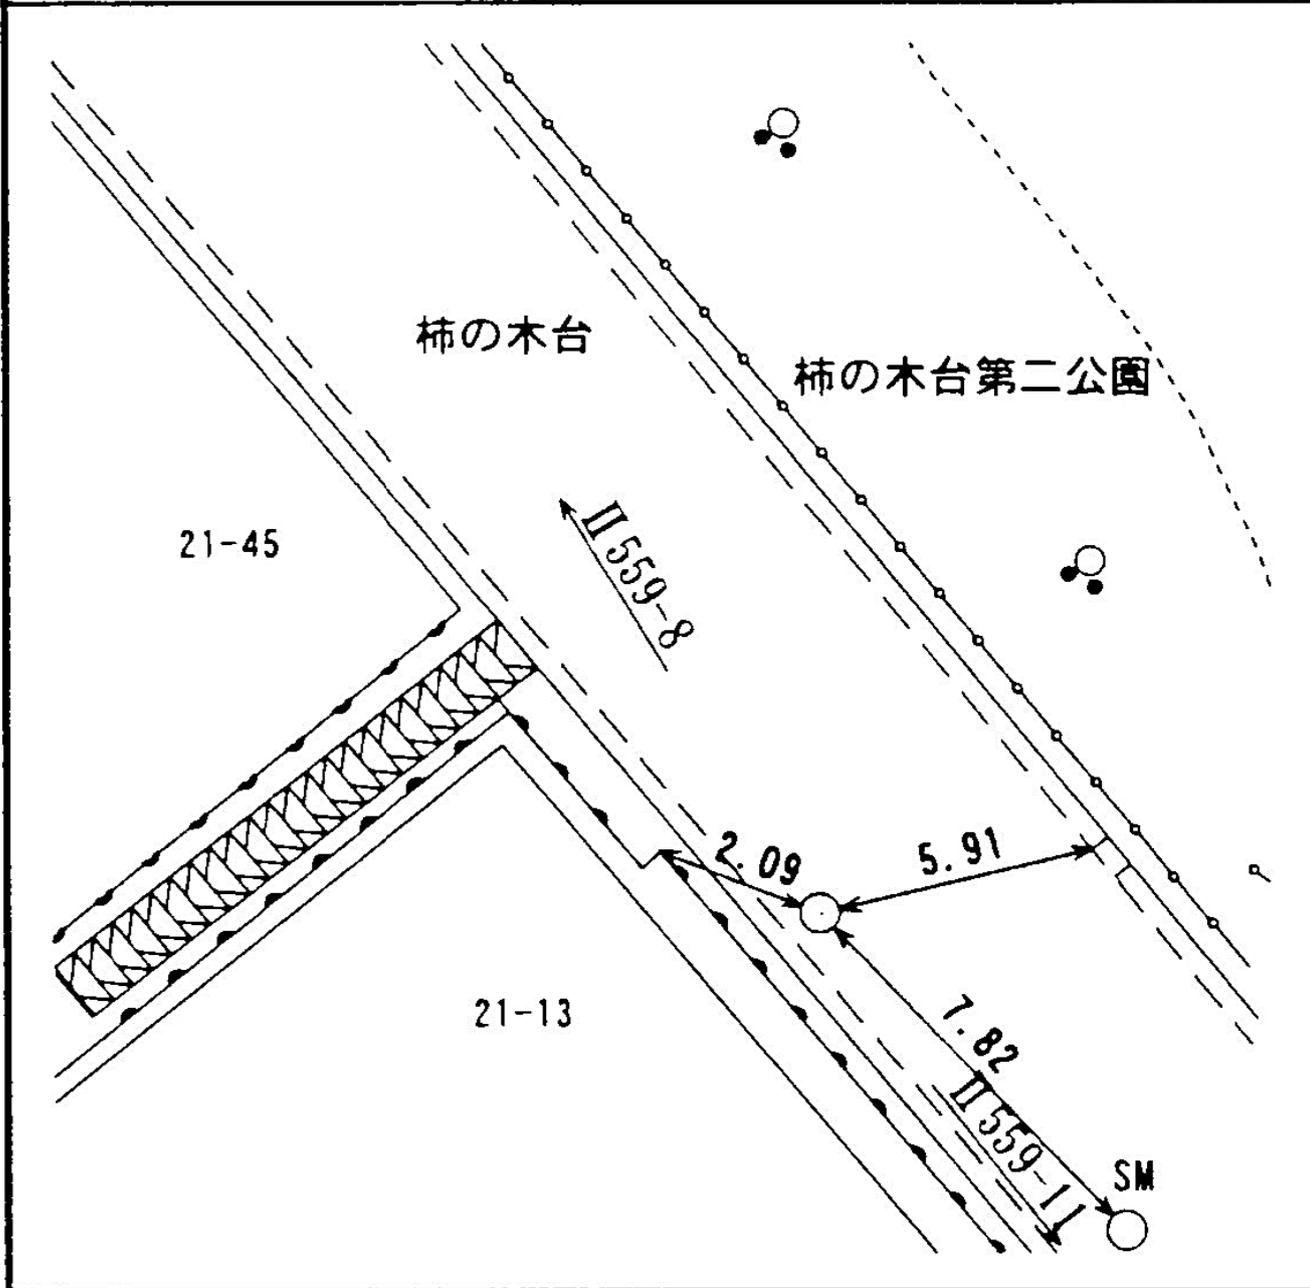

所在地

青葉区藤が丘一丁目五番地先

標識ノ種類

金属標。鋏。木杭

点番号


11

線番号

II 559

キザミ

要 図

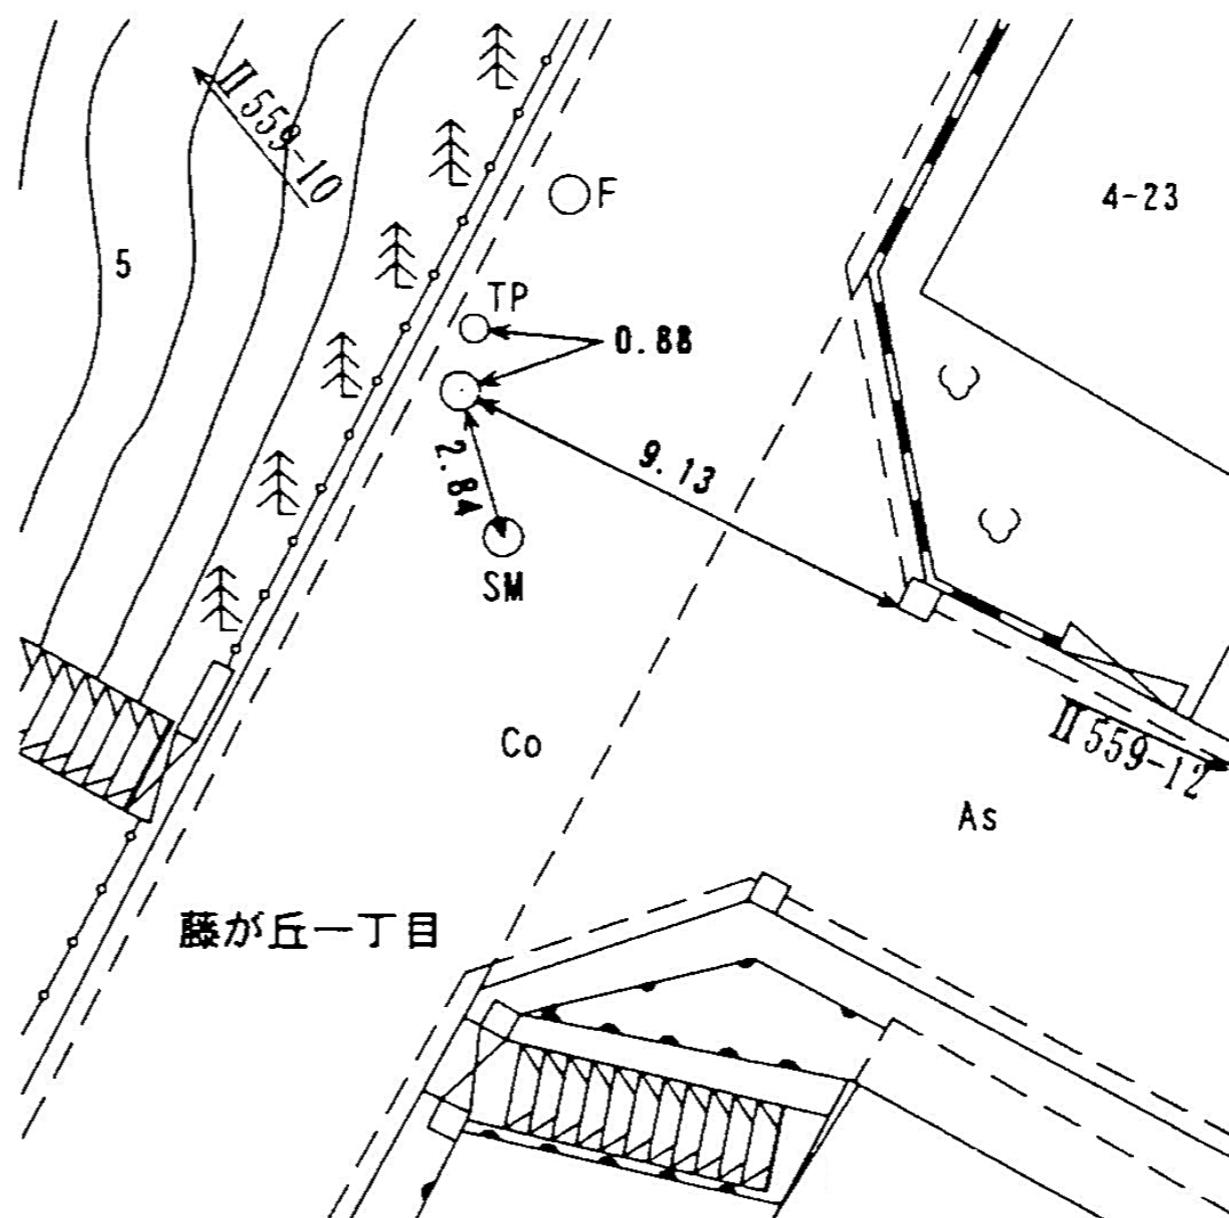

所在地

青葉区藤が丘一丁目七十一番地先

標識ノ種類

金属標。鋏。木杭

点番号


13

線番号


II 559

キザミ

要 図

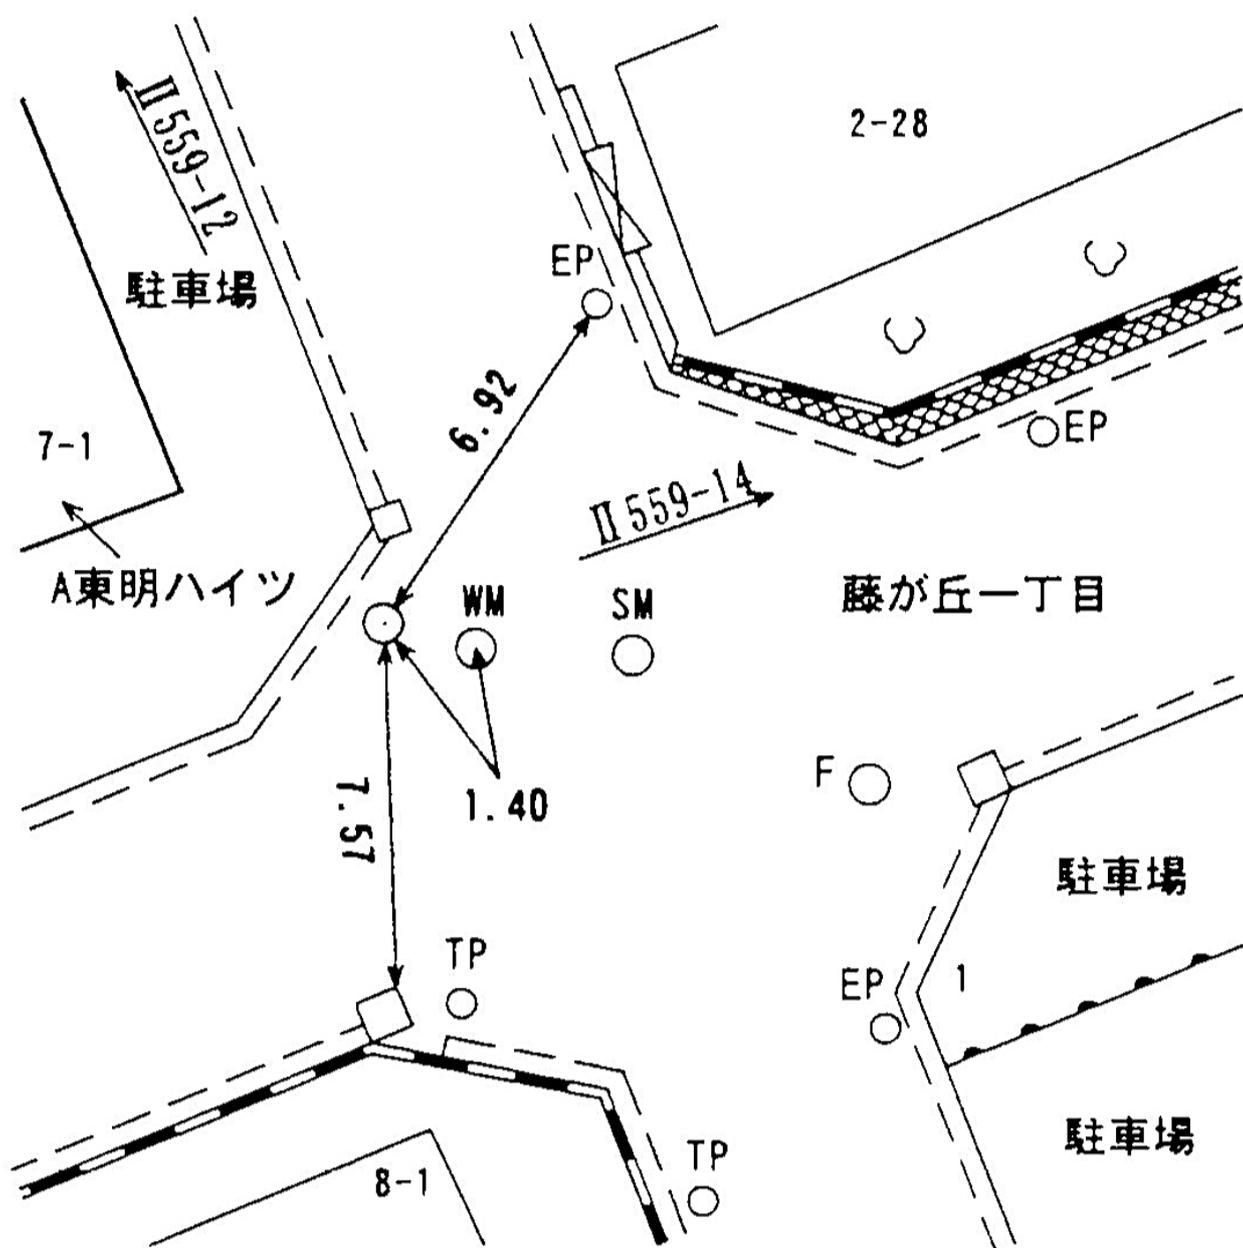

線 番 号	点 番 号	標 識 ノ 種 類	所 在 地
Ⅱ 559	14	<span style="border: 1px solid black; border-radius: 50%; padding: 2px;">金属標</span> 。鋌。木杭	青葉区藤が丘一丁目一―一番地先 ✓
要 図		キザミ	

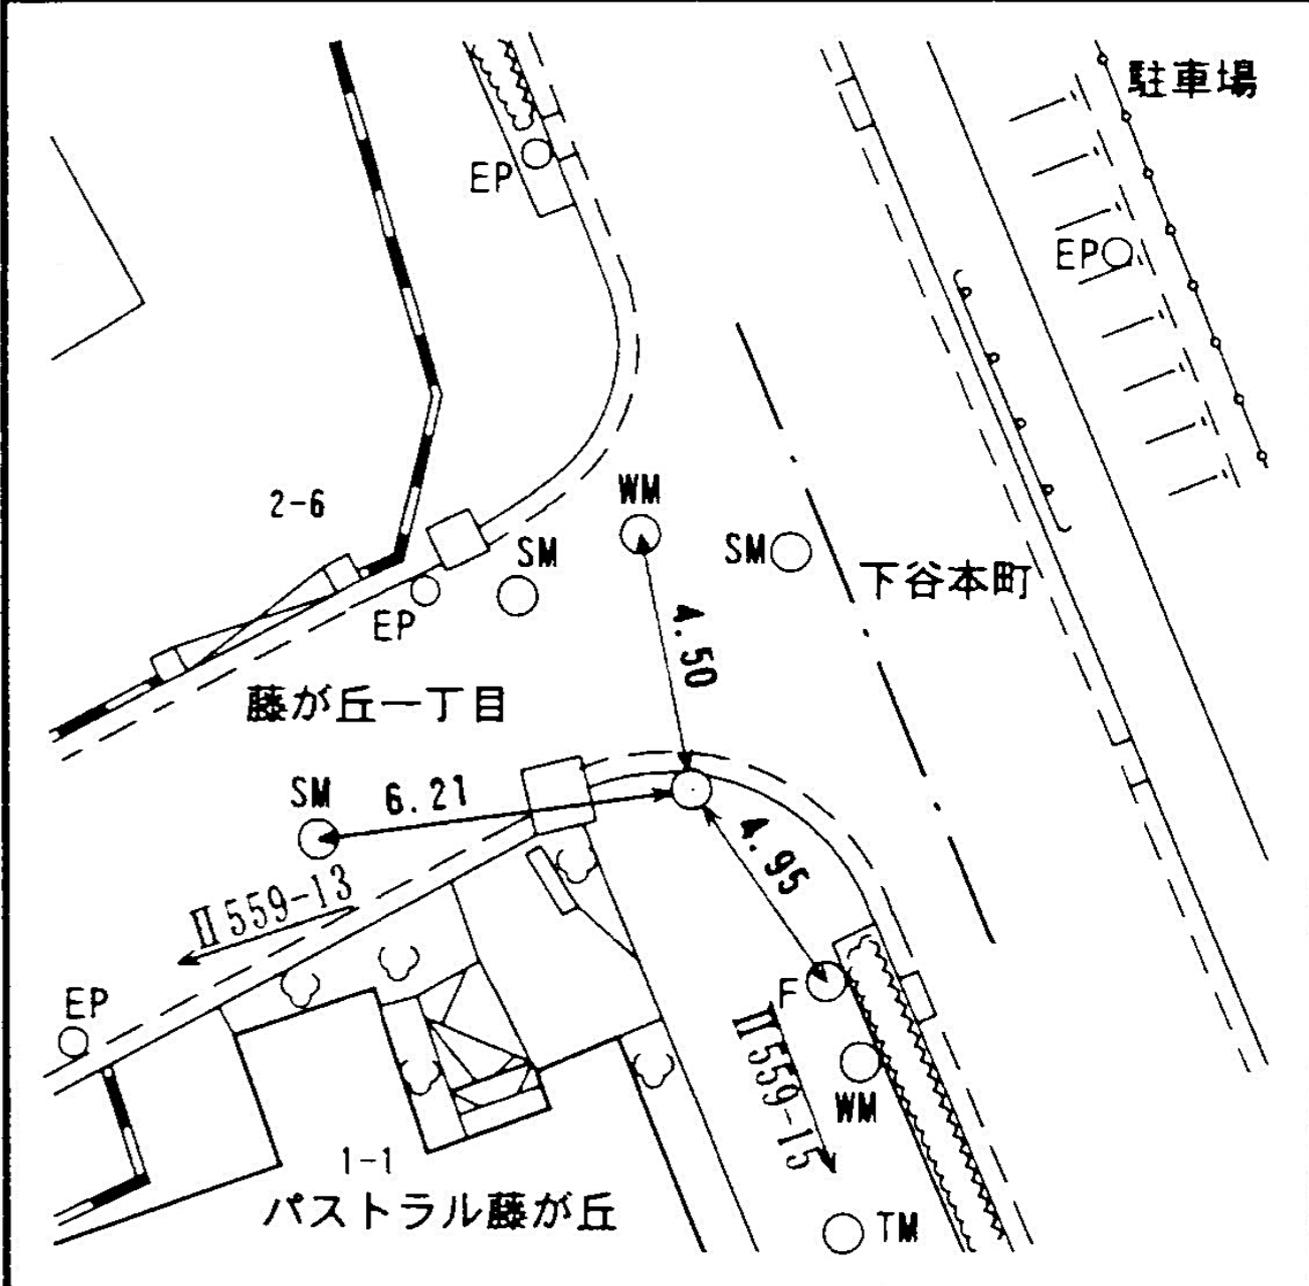

所在地

青葉区藤が丘一丁目一八番地先

標識ノ種類

金属標。鋏。木杭

点番号


15

線番号

II 559

キザミ

要 図

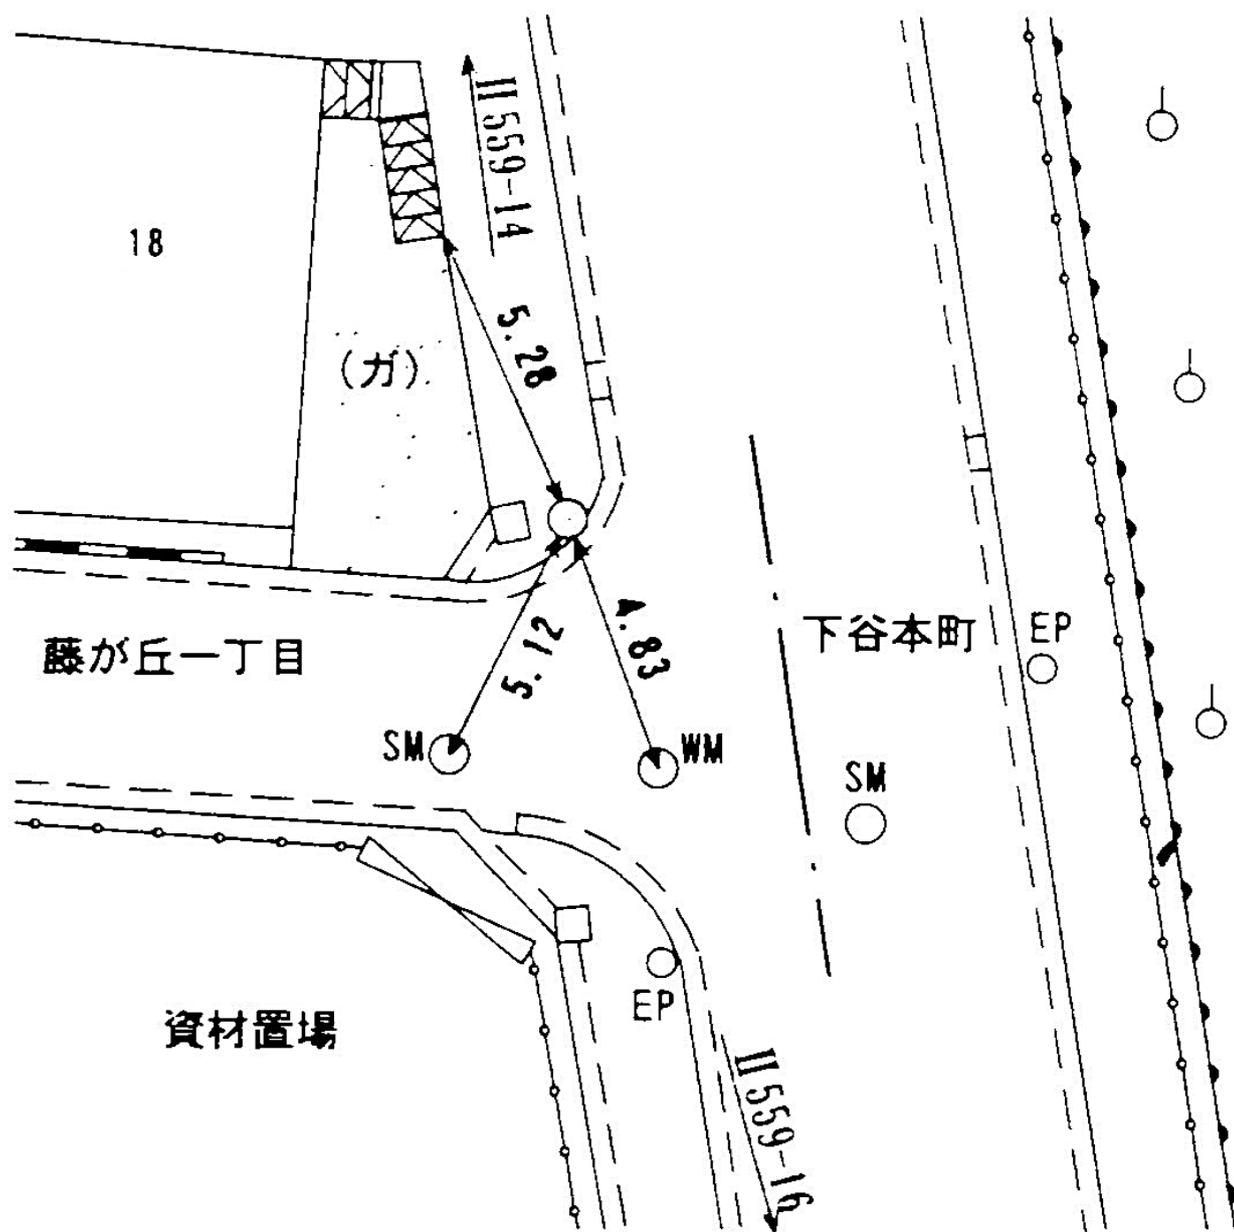

所在地

青葉区藤が丘一丁目二四一九番地先



標識ノ種類

金属標。鋏。木杭

キザミ

点番号

17

線番号

II 559

要 図

駐車場

藤が丘一丁目

II 559-18

II 559-16

EP

SM


車止

車止


駐車場

24-9

東京急行電鉄(株)  
藤が丘慎独寮

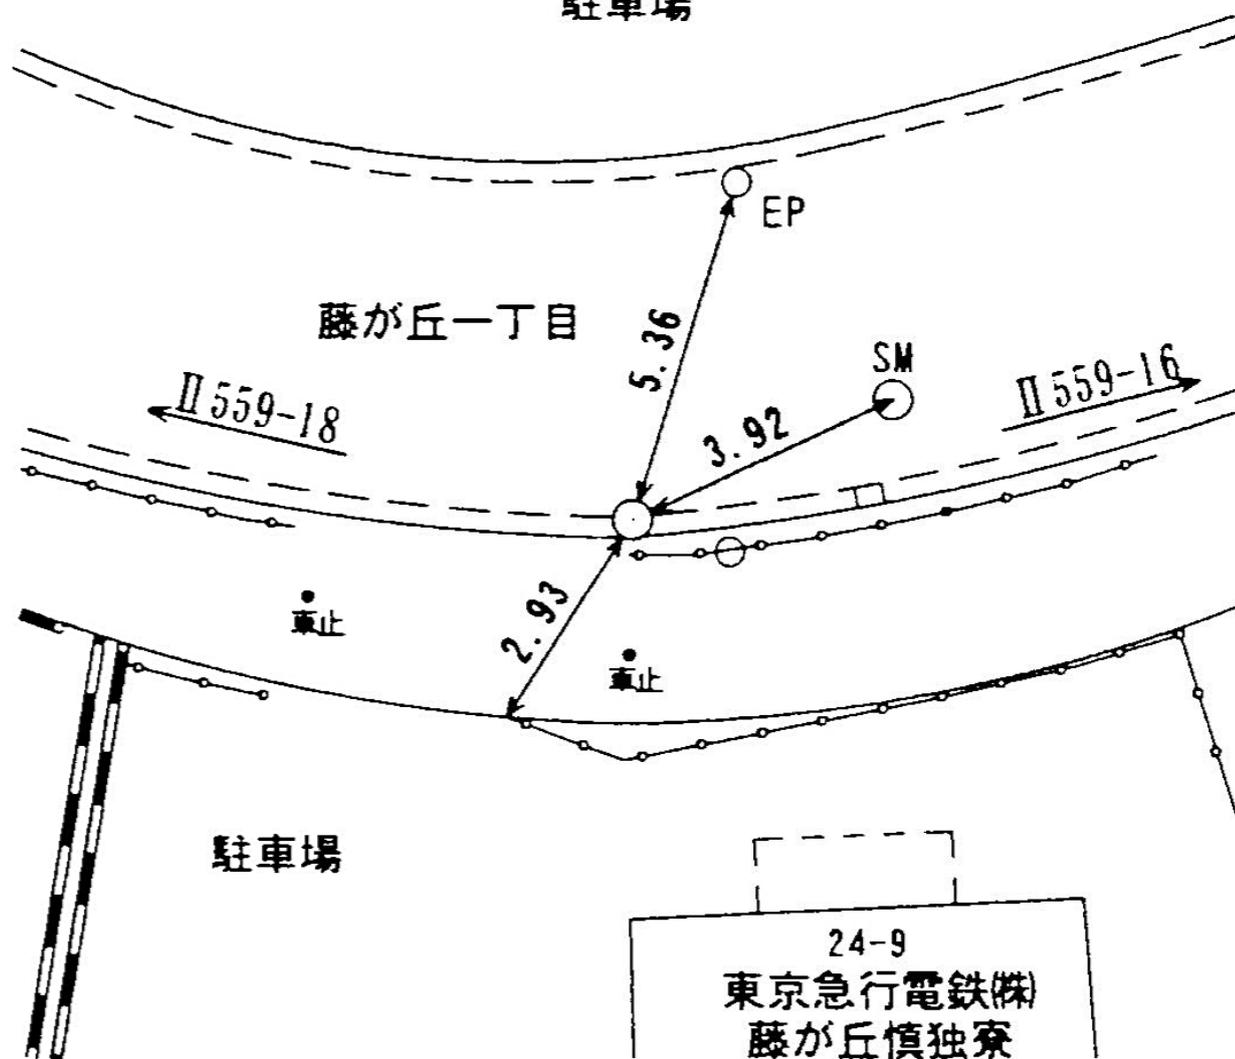

線 番 号	点 番 号	標 識 ノ 種 類	所 在 地
Ⅱ 559	18	<span style="border: 1px solid black; border-radius: 50%; padding: 2px;">金属標</span> 。鋌。木杭	青葉区藤が丘一丁目二七番地先 ✓
要 図		キザミ	

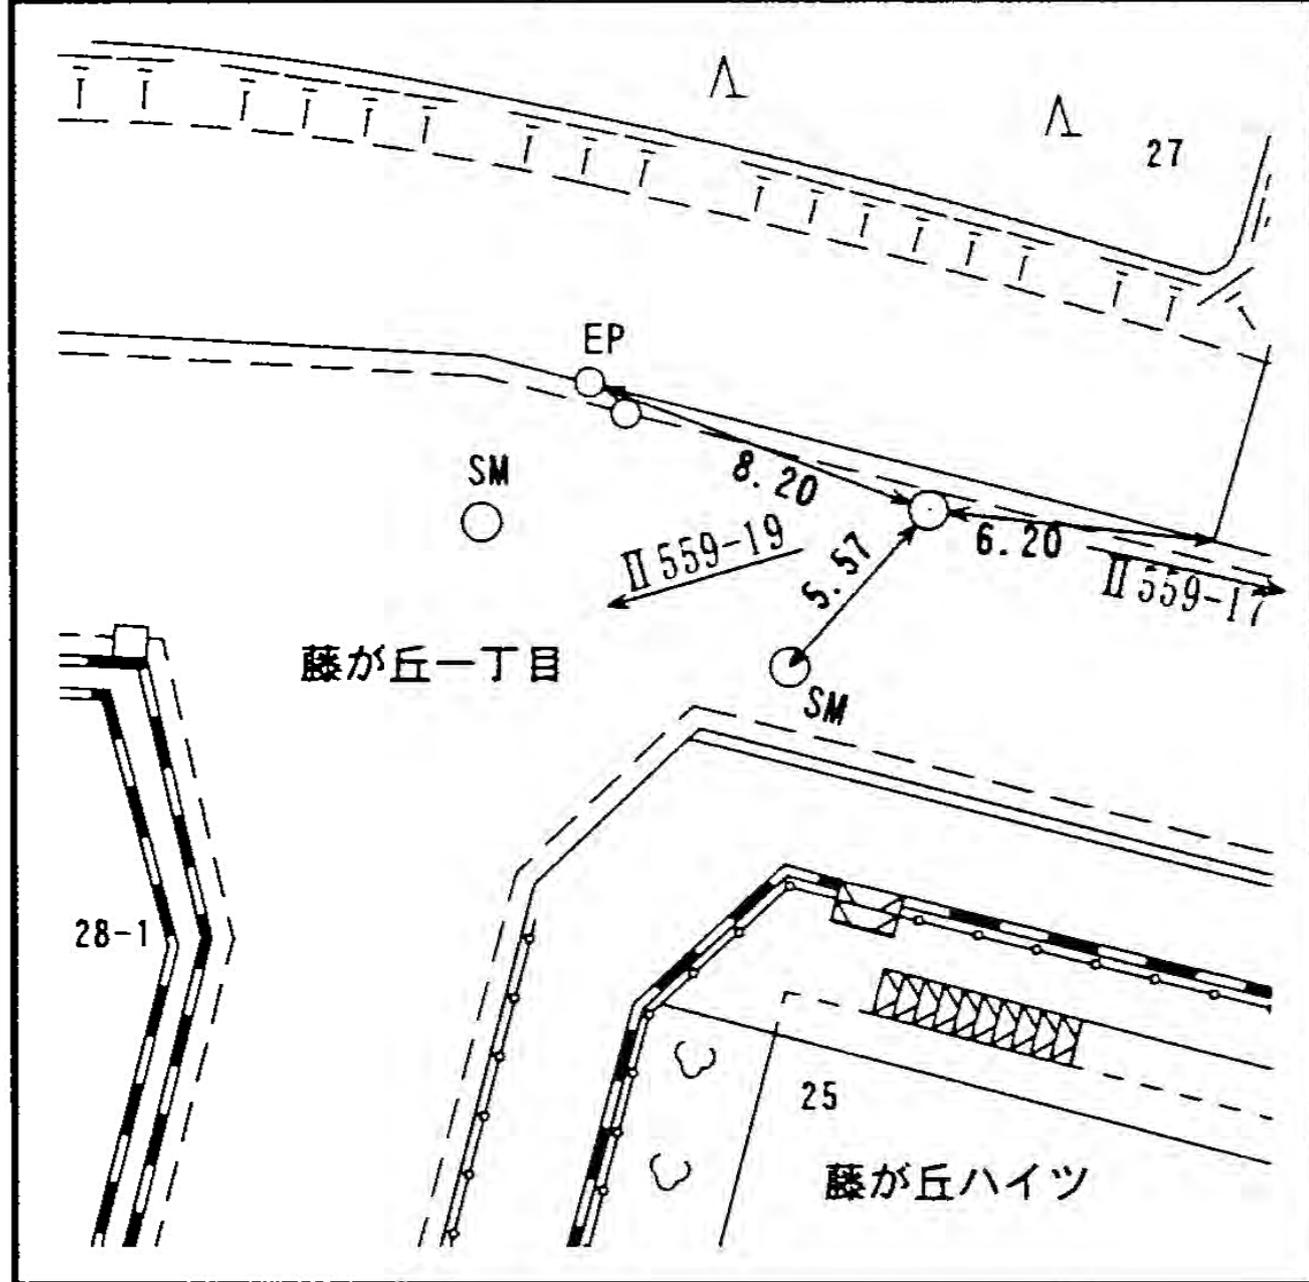

所在地

青葉区藤が丘一丁目一六一二番地先 ✓

標識ノ種類

金属標。鋏。木杭

点番号

19


線番号

II 559


キザミ

要

図

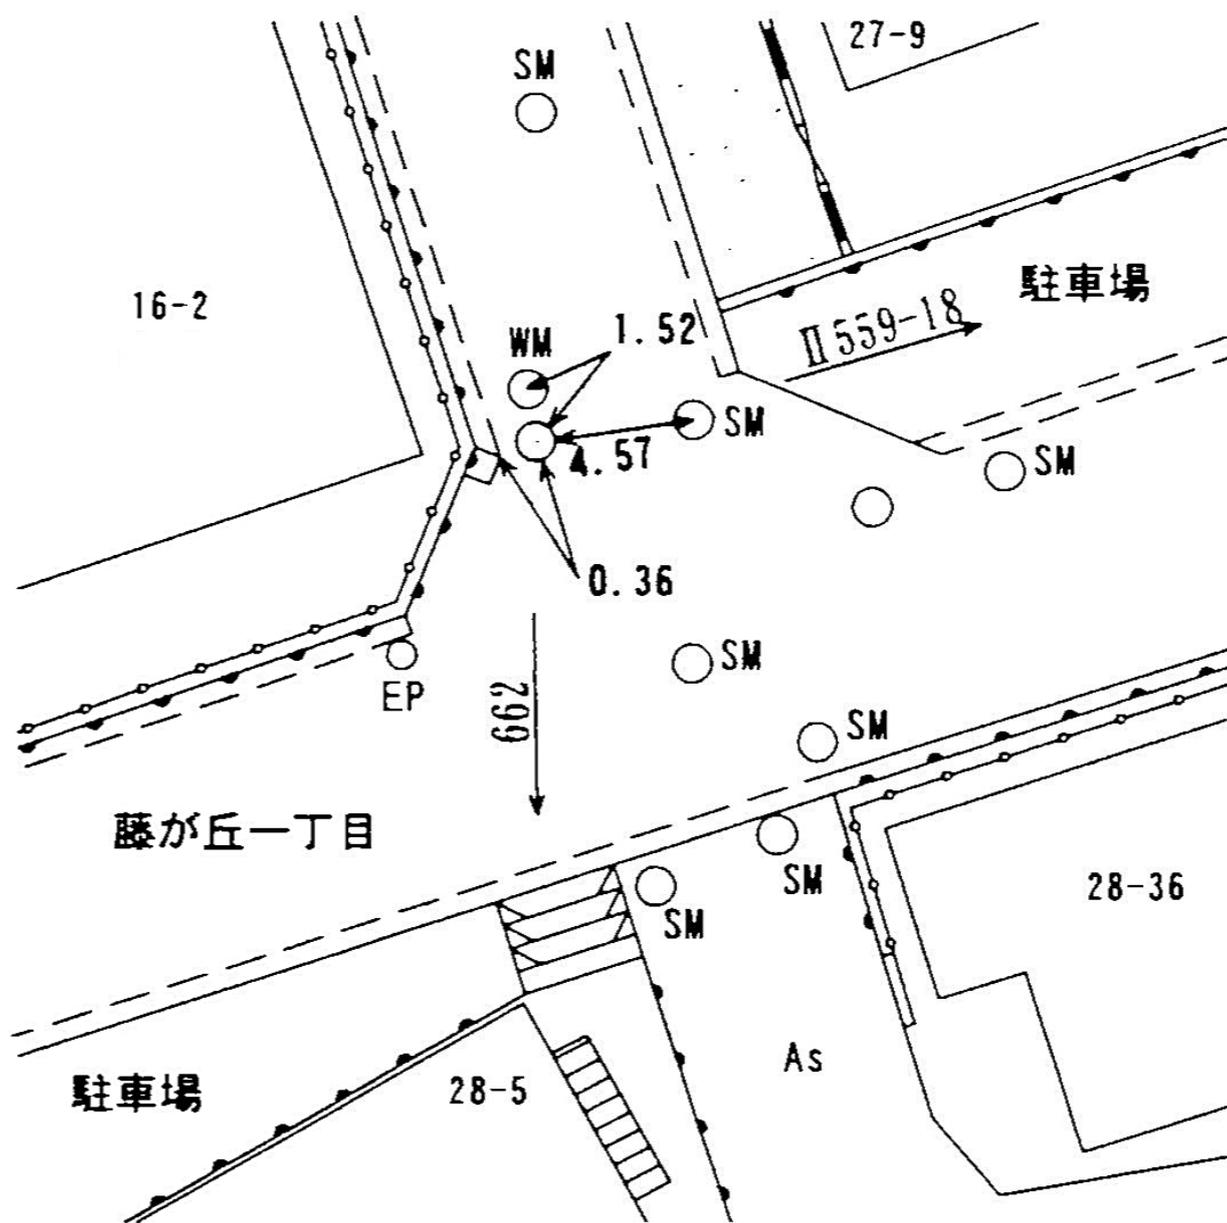

線 番 号	点 番 号	標 識 ノ 種 類	所 在 地
Ⅱ 559	20	金属標。鋏。木杭	青葉区下谷本町三八番地先
要	図	キザミ	

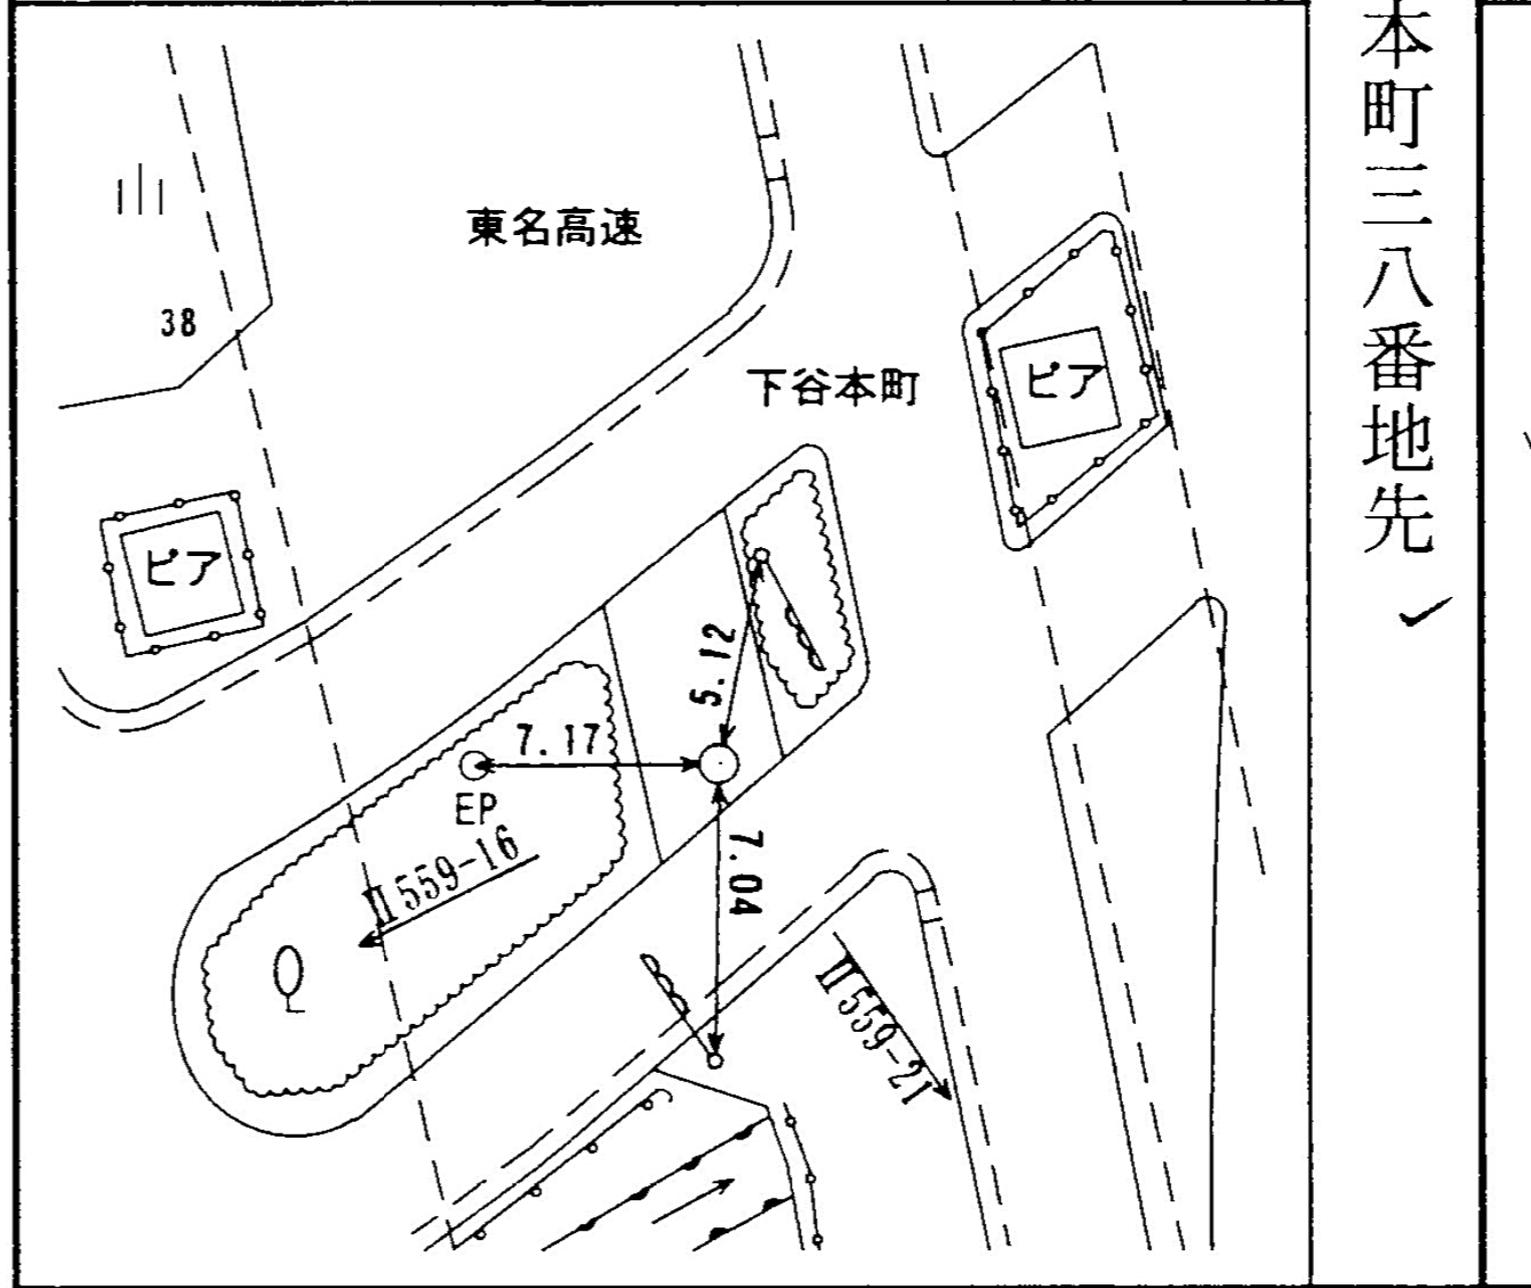

線  
番  
号

点  
番  
号

標 識 ノ 種 類

所 在 地

Ⅱ 559

21


金属標。鋏。木杭

青葉区下谷本町三五番地先

要

図

キザミ

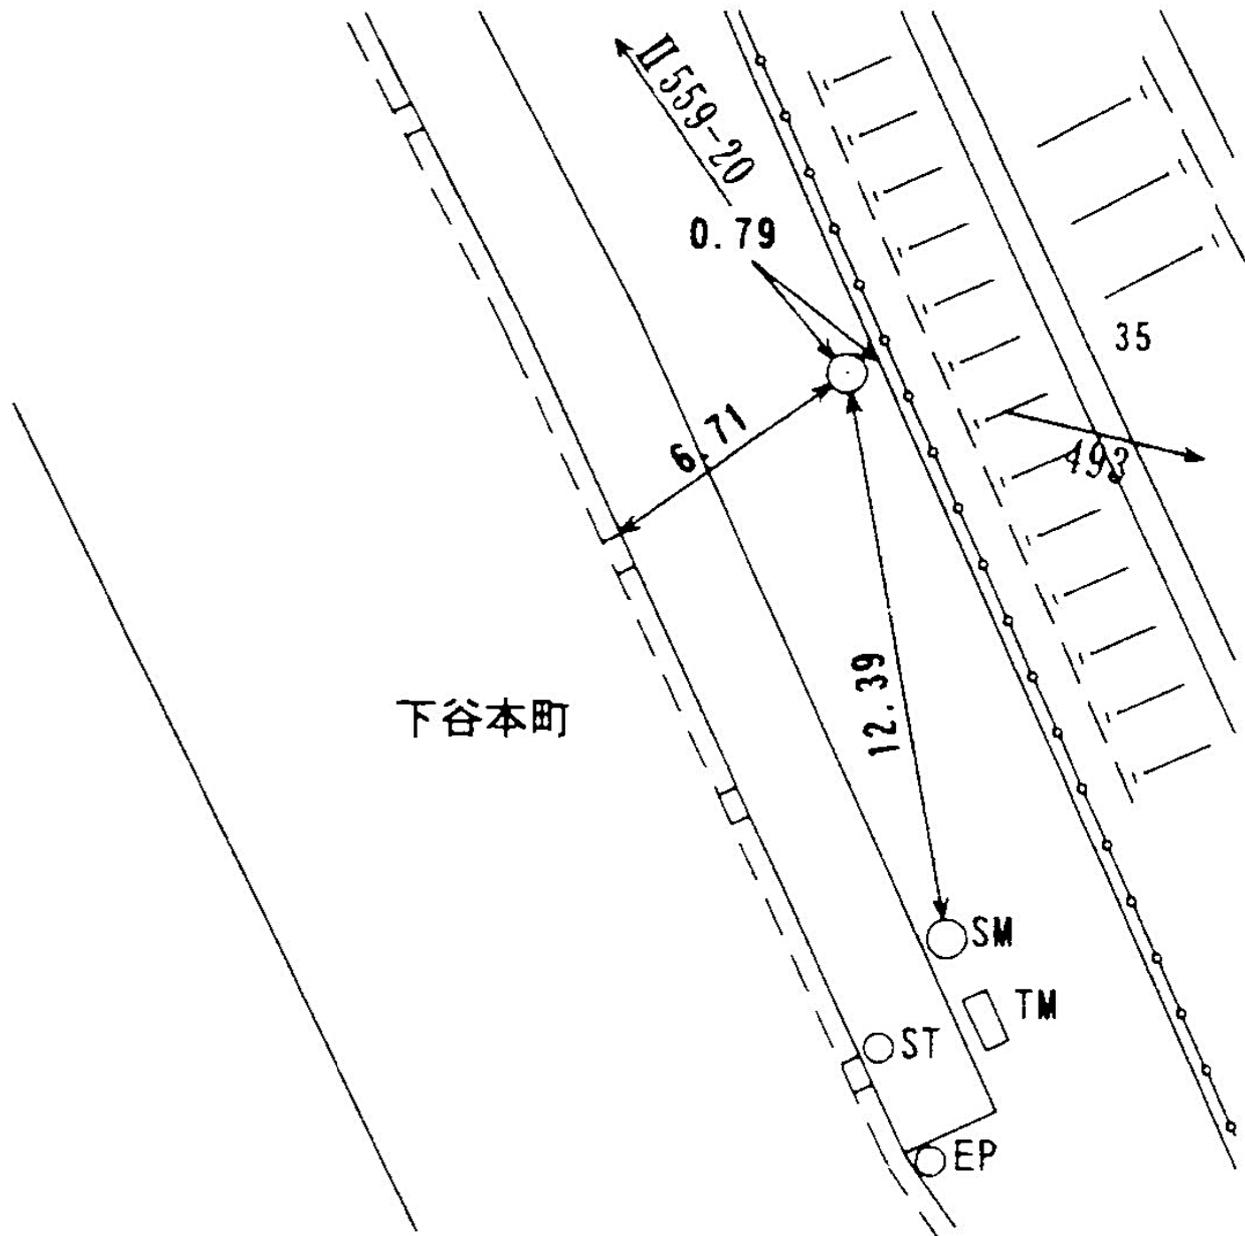


線番号	点番号	標識ノ種類	所在地
-----	-----	-------	-----

II 559	22	<span style="border: 1px solid black; border-radius: 50%; padding: 2px;">金属標</span> ・鋏・木杭
--------	----	---

要 図	キザミ
-----	-----

青葉区もえぎ野15ノ19番地先

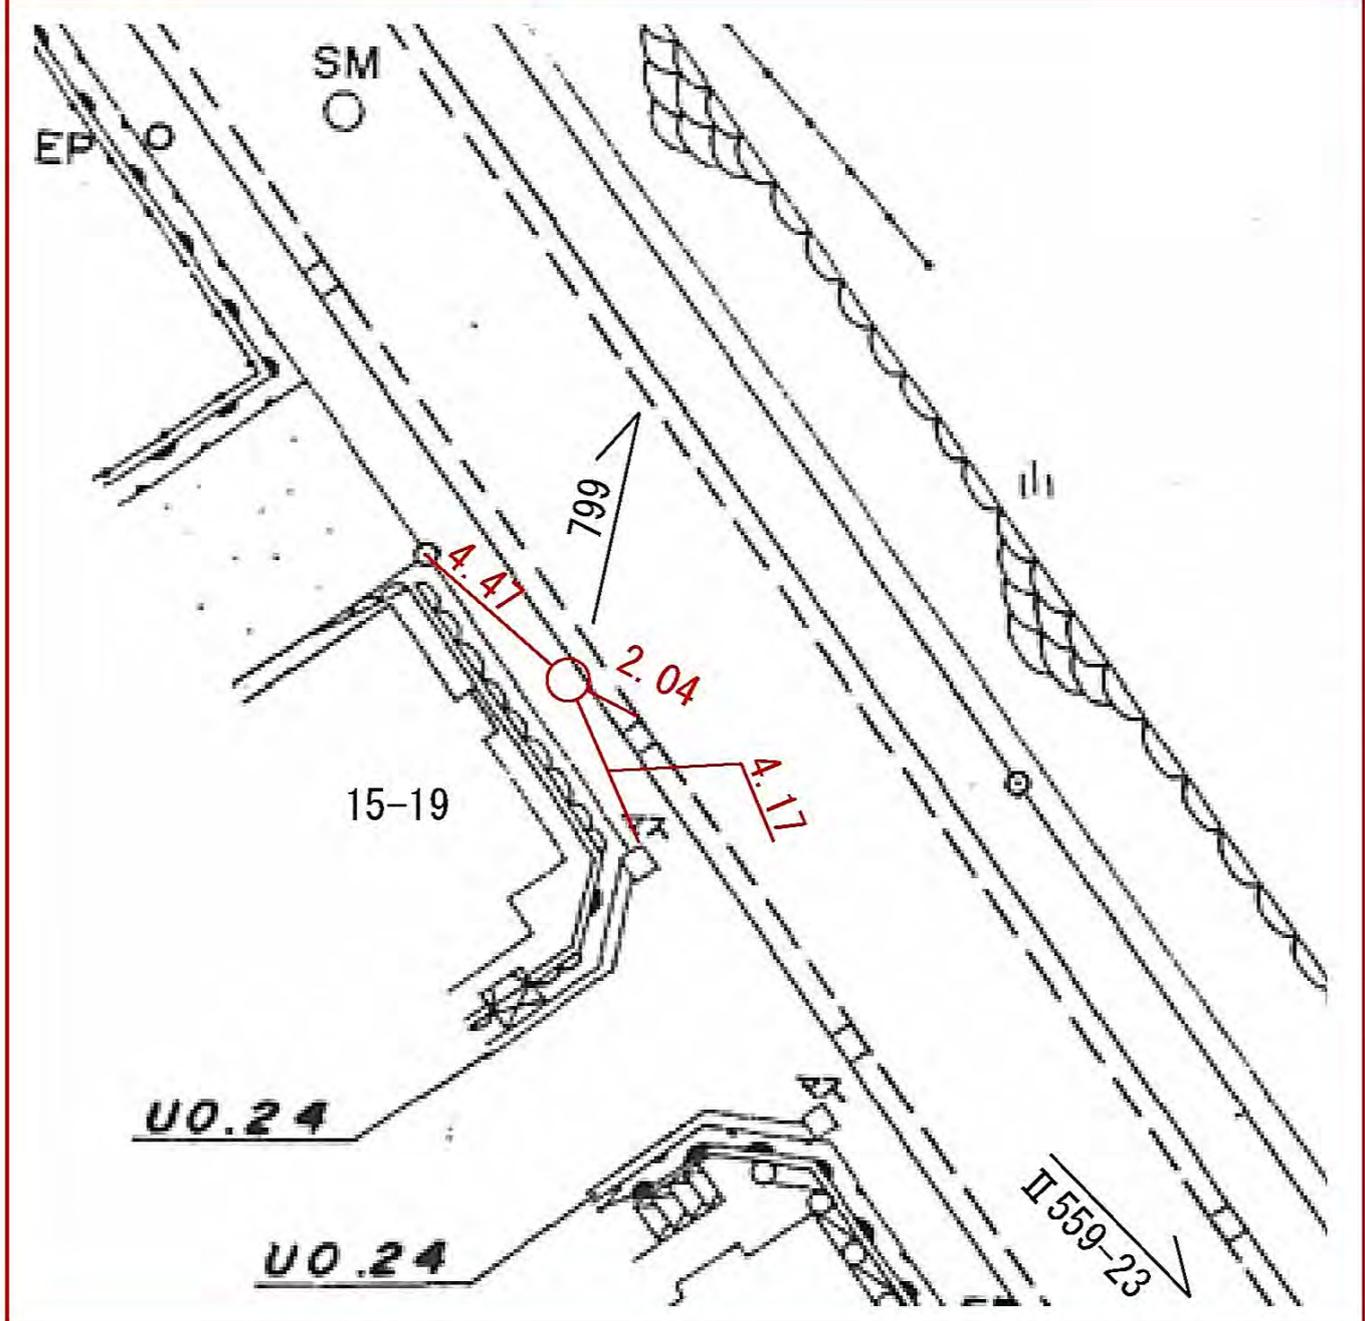


線番号	点番号	標識ノ種類	所在地
-----	-----	-------	-----


II 559	23	<span style="border: 1px solid black; border-radius: 50%; padding: 2px;">金属標</span> ・鋌・木杭
--------	----	---

要 図	キザミ
-----	-----

青葉区もえぎ野16番地先

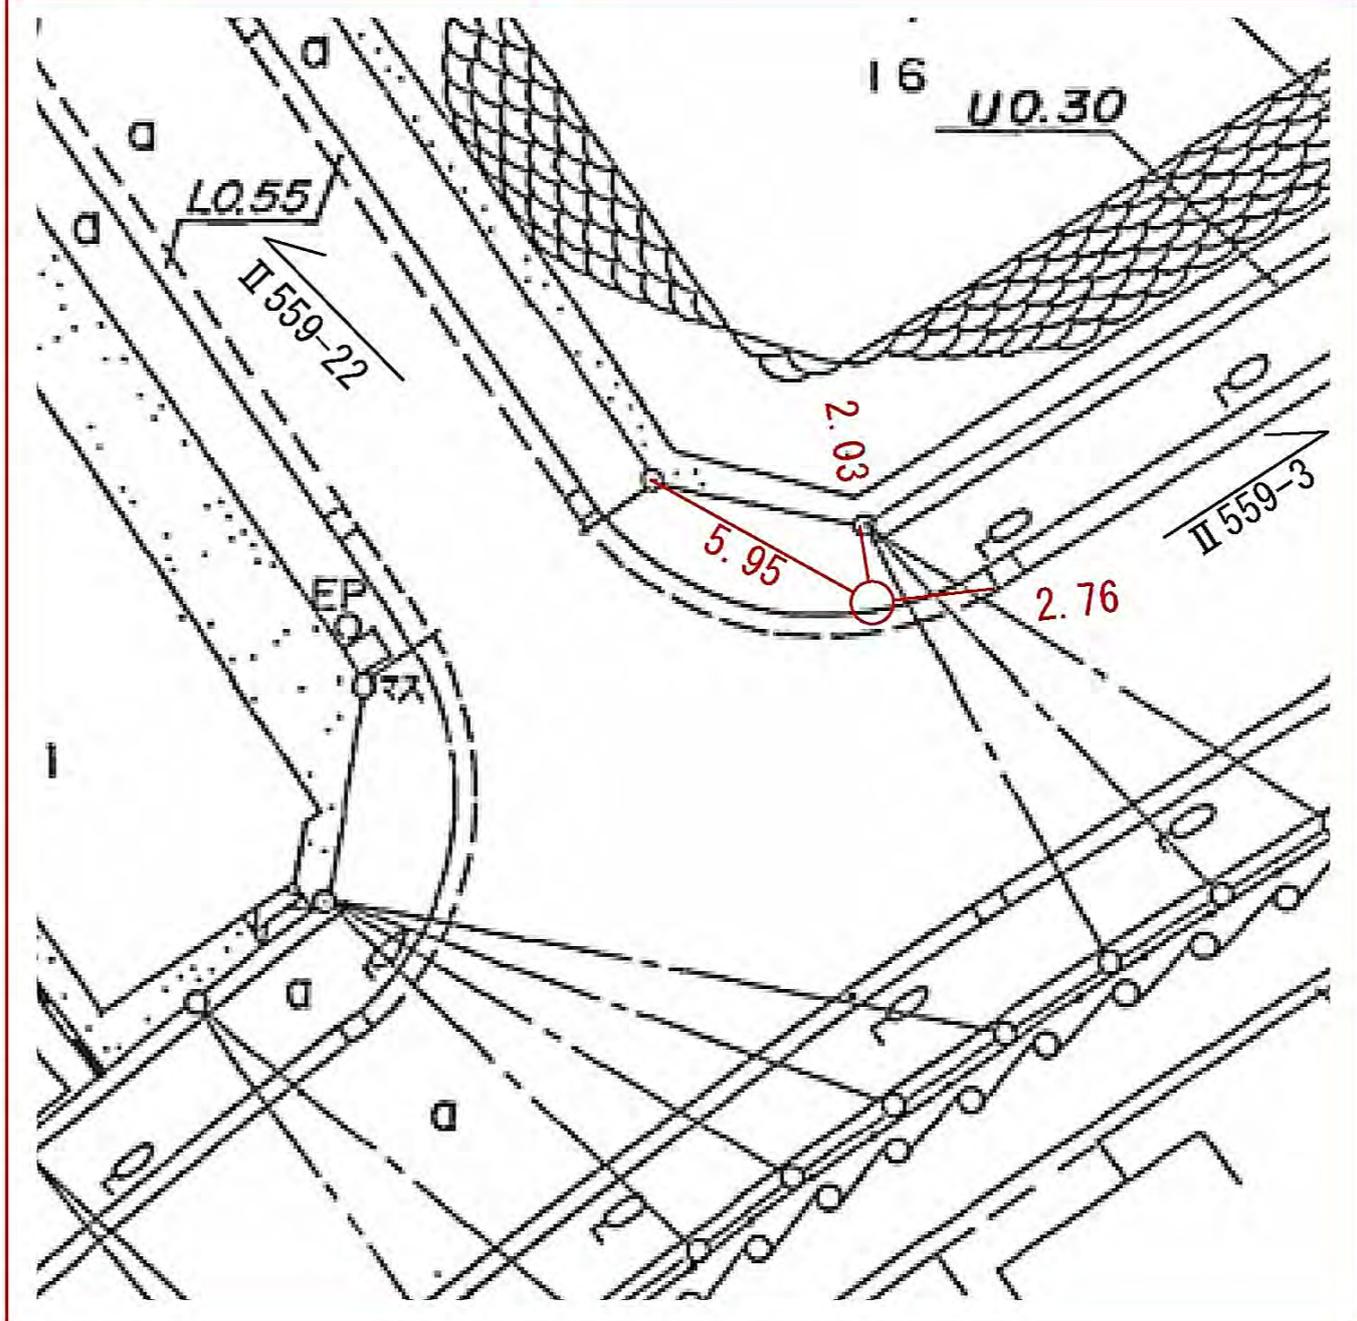

線 番 号	点 番 号	標 識 ノ 種 類	所 在 地
Ⅱ 560	1	<div style="border: 1px solid black; border-radius: 50%; padding: 5px; display: inline-block;">金属標</div> 。 鋏。 木杭	港北区師岡町三三五番地先
要 図		キザミ	

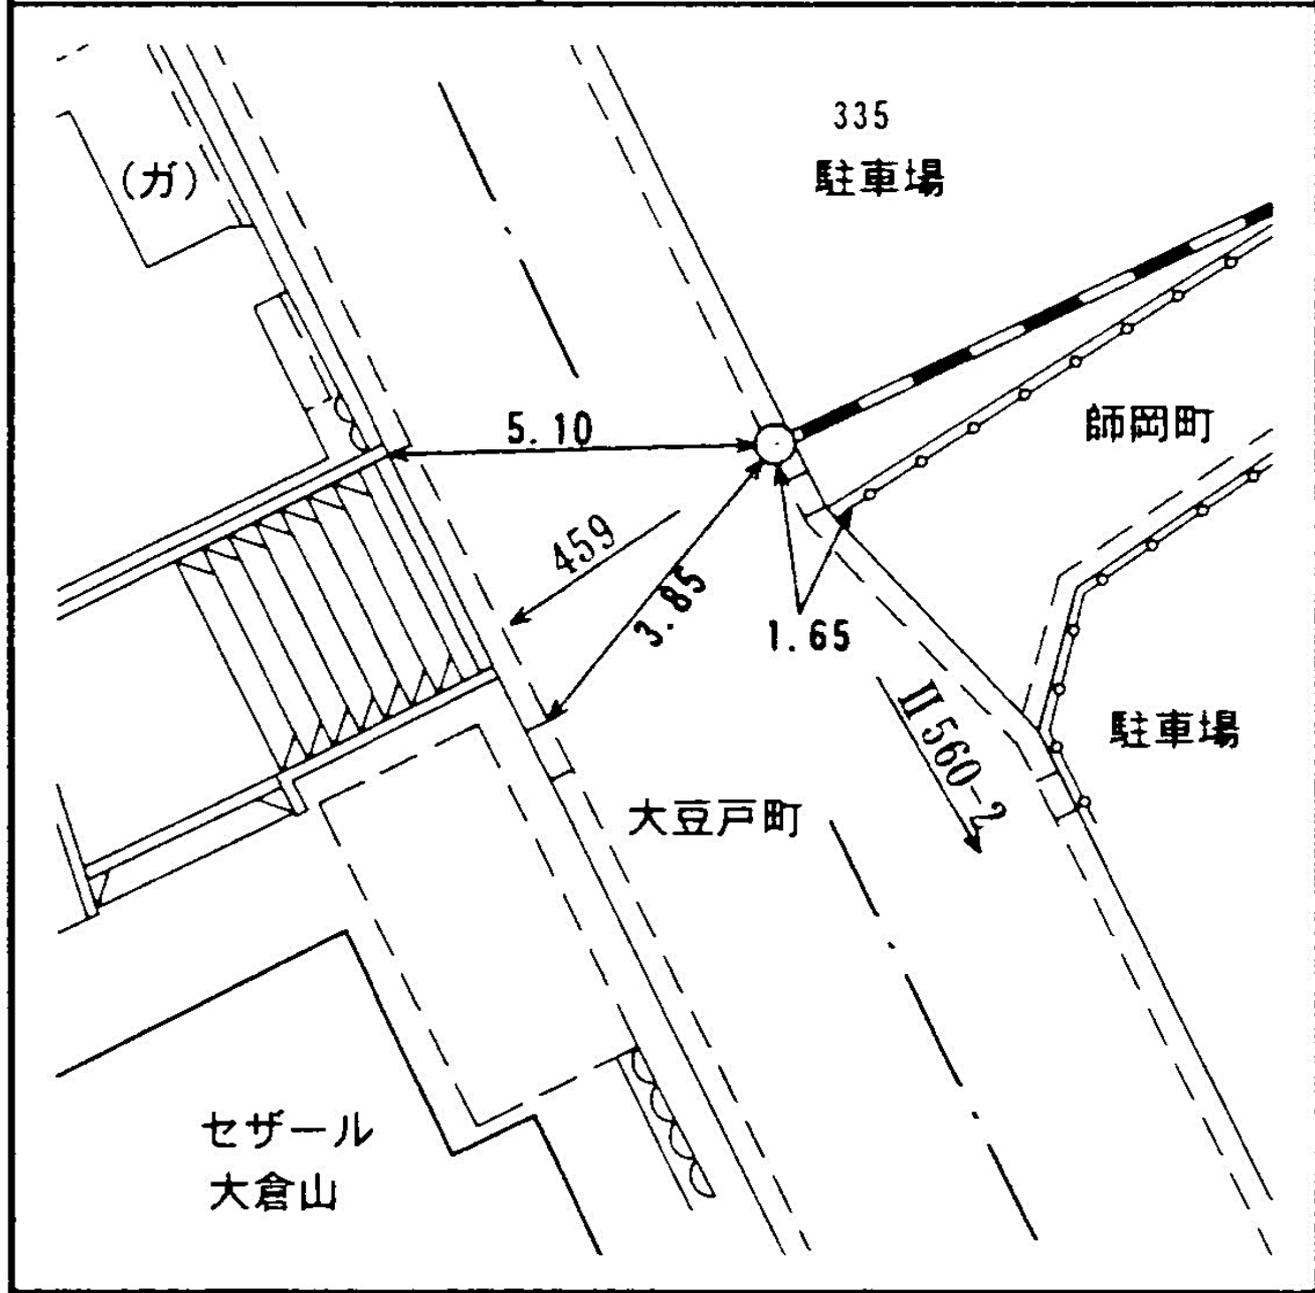

所在地

港北区師岡町三〇〇一―二番地先

標識ノ種類

金属標。鋏。木杭

点番号


2

線番号

II 560

キザミ

要 図

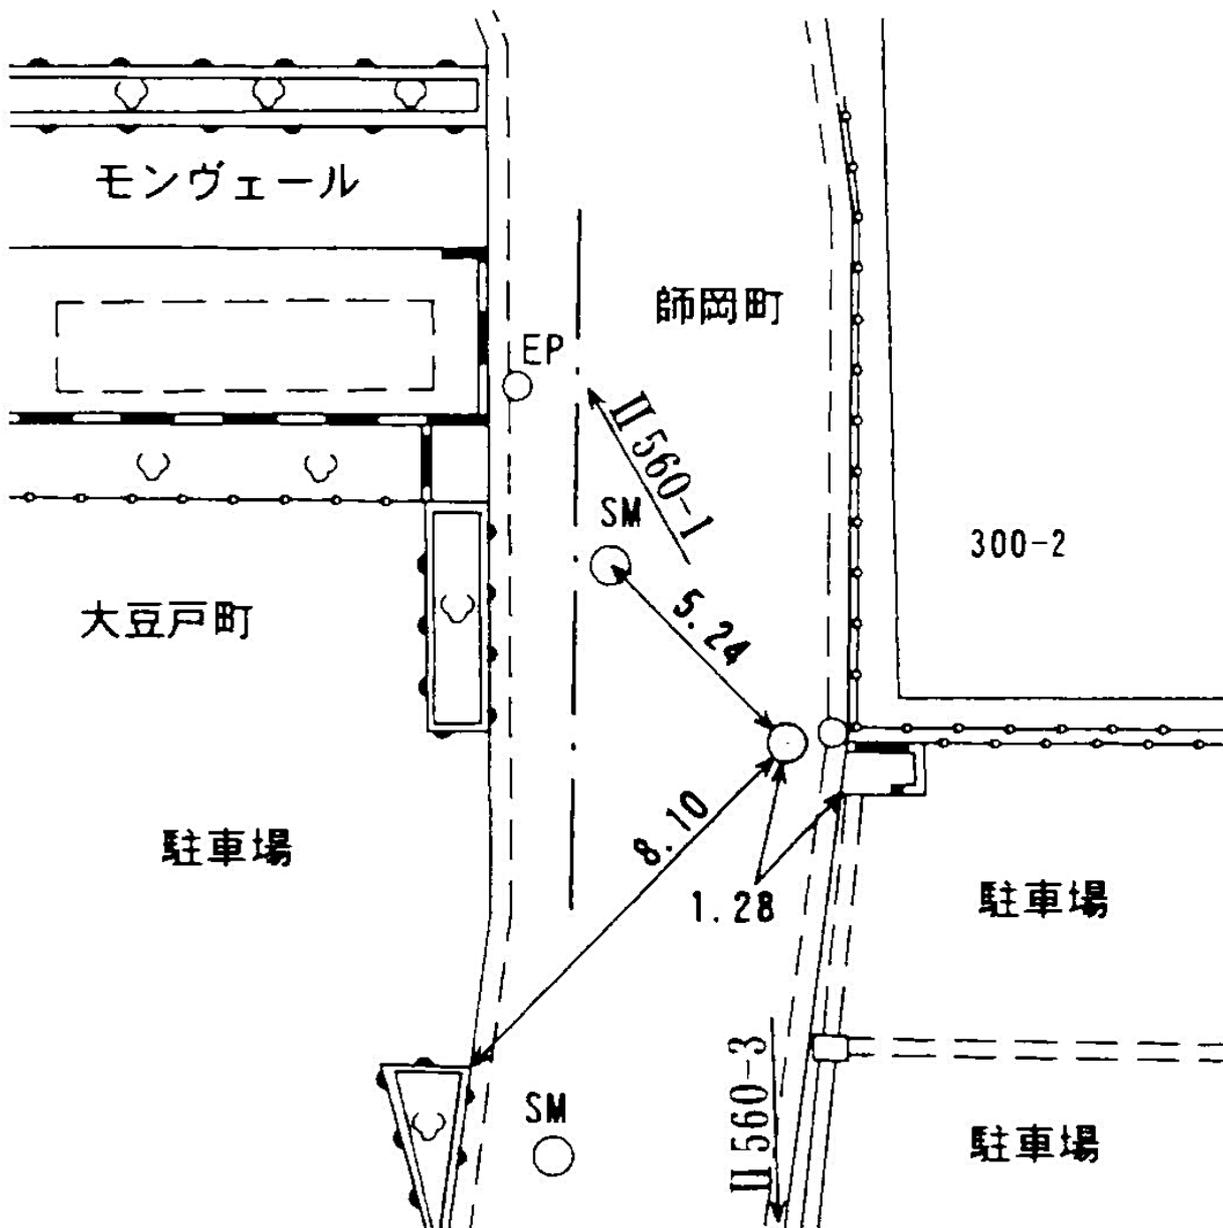


線 番 号	点 番 号	標 識 ノ 種 類	所 在 地
-------------	-------------	-----------	-------

Ⅱ 560	3	金属標。鋏。木杭  キザミ
-------	---	---------------------

要 図	キザミ
-----	-----

港北区大豆戸町五八番地先 ✓

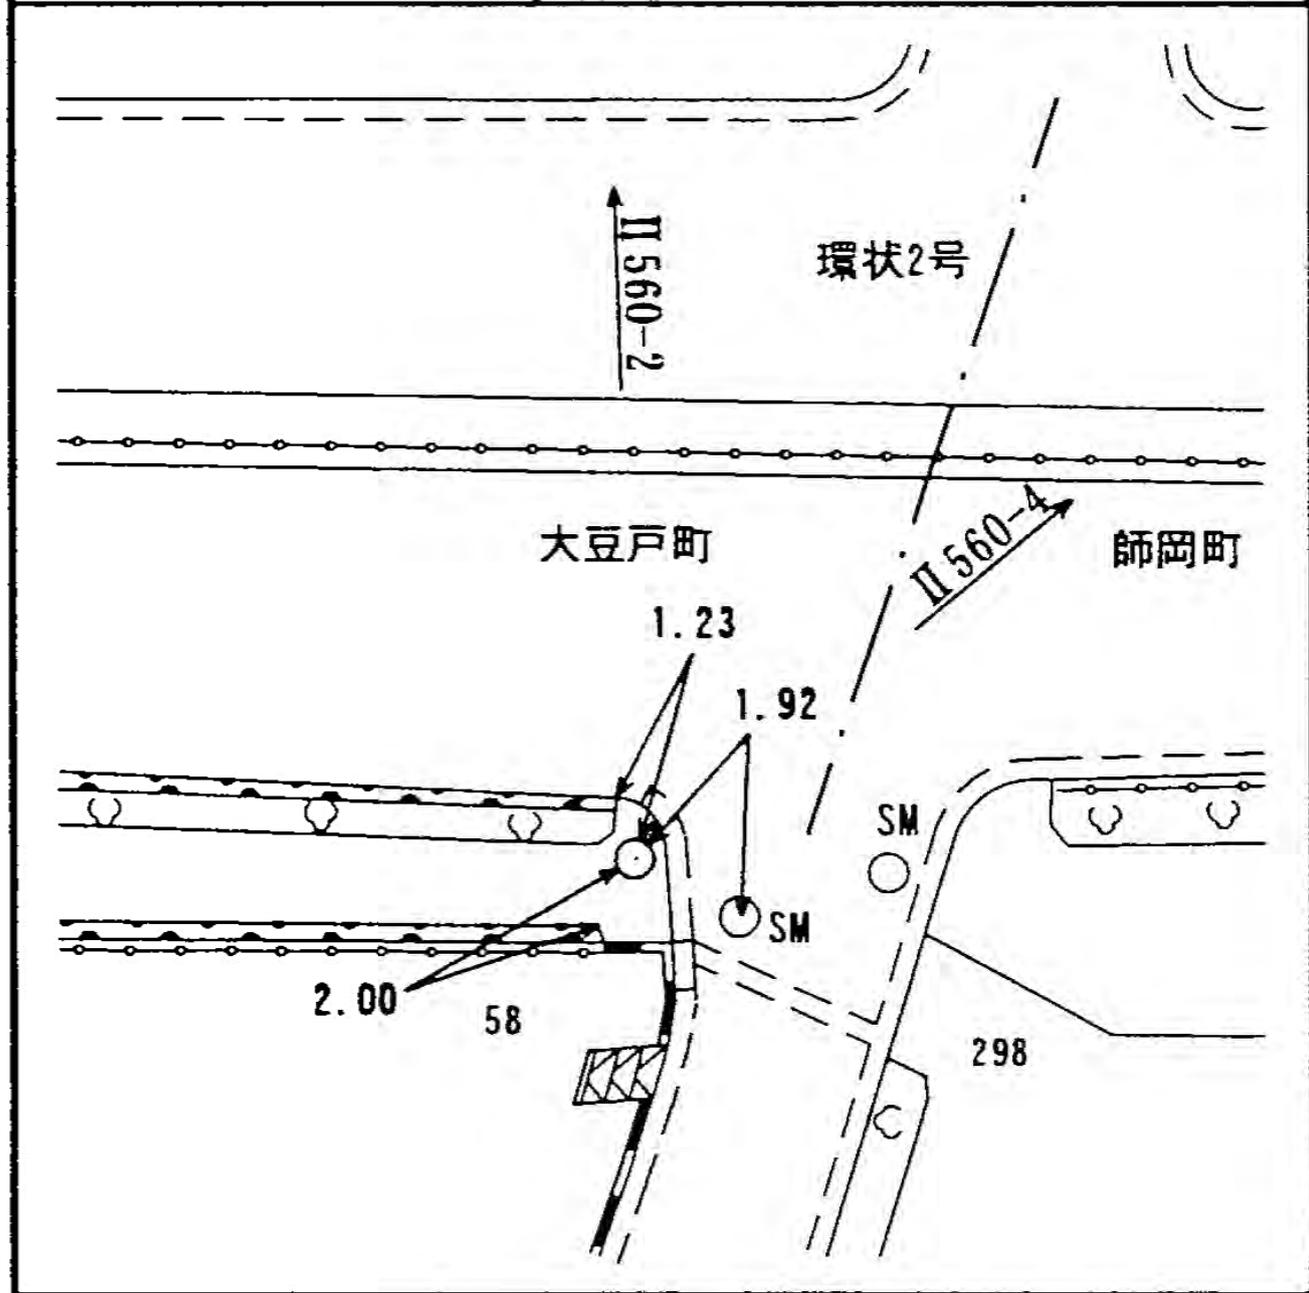

線  
番  
号

点  
番  
号

標 識 ノ 種 類

所  
在  
地

Ⅱ 560

4

金属標。鋏。木杭


港北区師岡町三二〇番地先

✓

要

図

キザミ

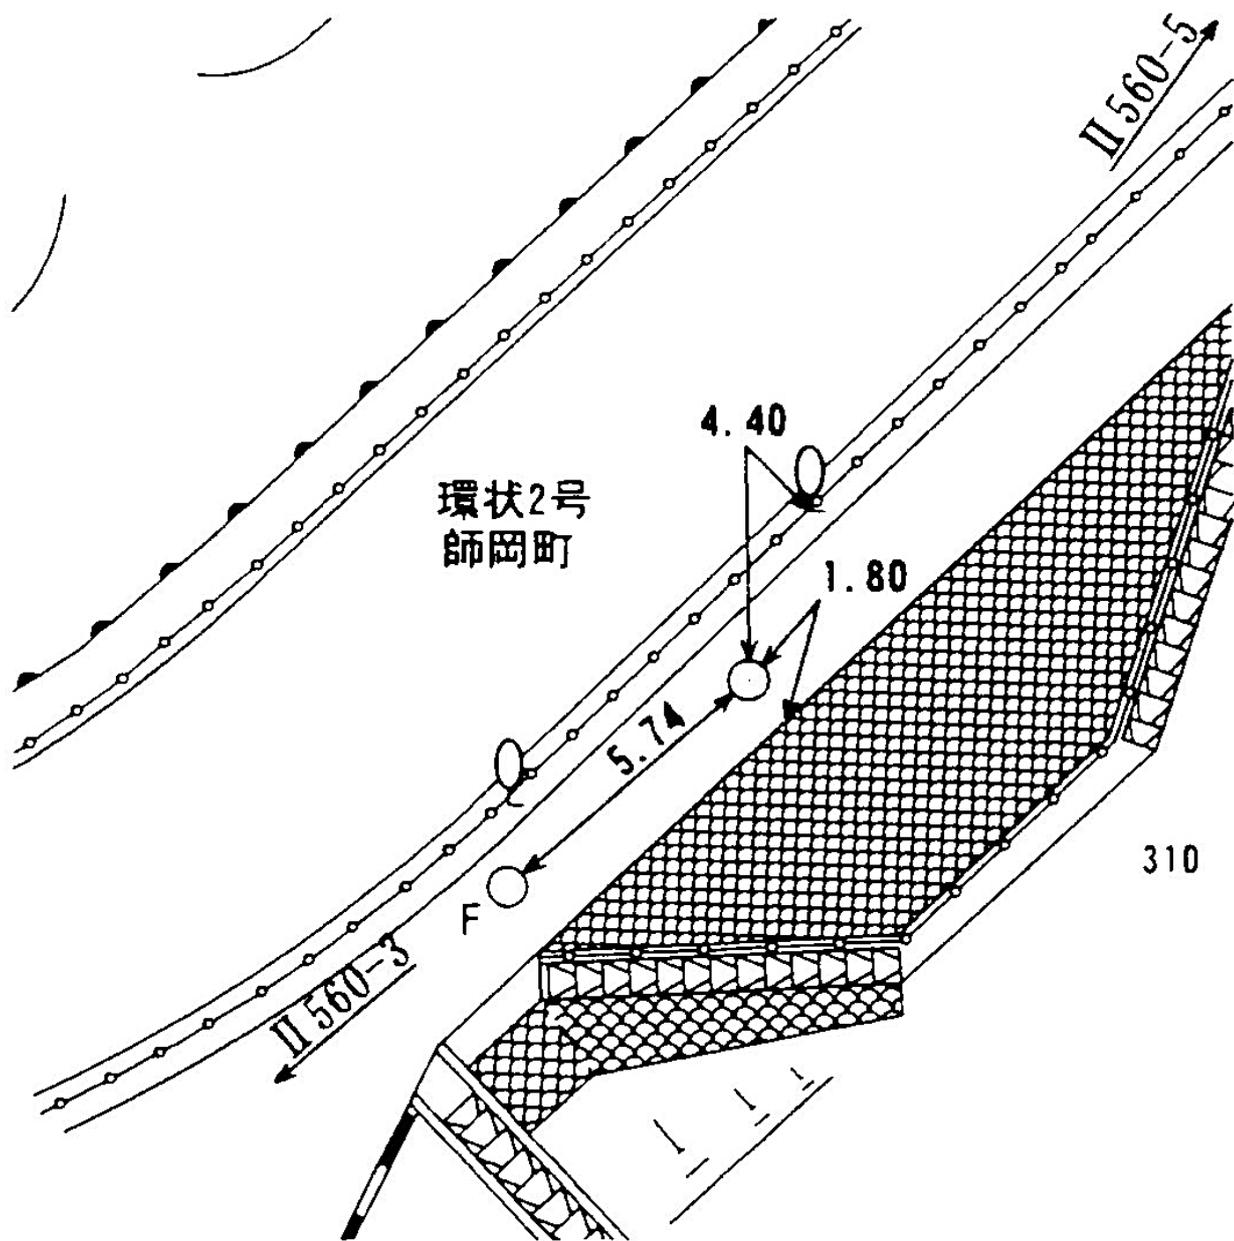


線 番 号	点 番 号	標 識 ノ 種 類	所 在 地
-------------	-------------	-----------	-------

Ⅱ 560	5	<span style="border: 1px solid black; border-radius: 50%; padding: 2px;">金属標</span> 。鋌。木杭
-------	---	---

要 図	キザミ
-----	-----

港北区師岡町三九六番地先 ✓

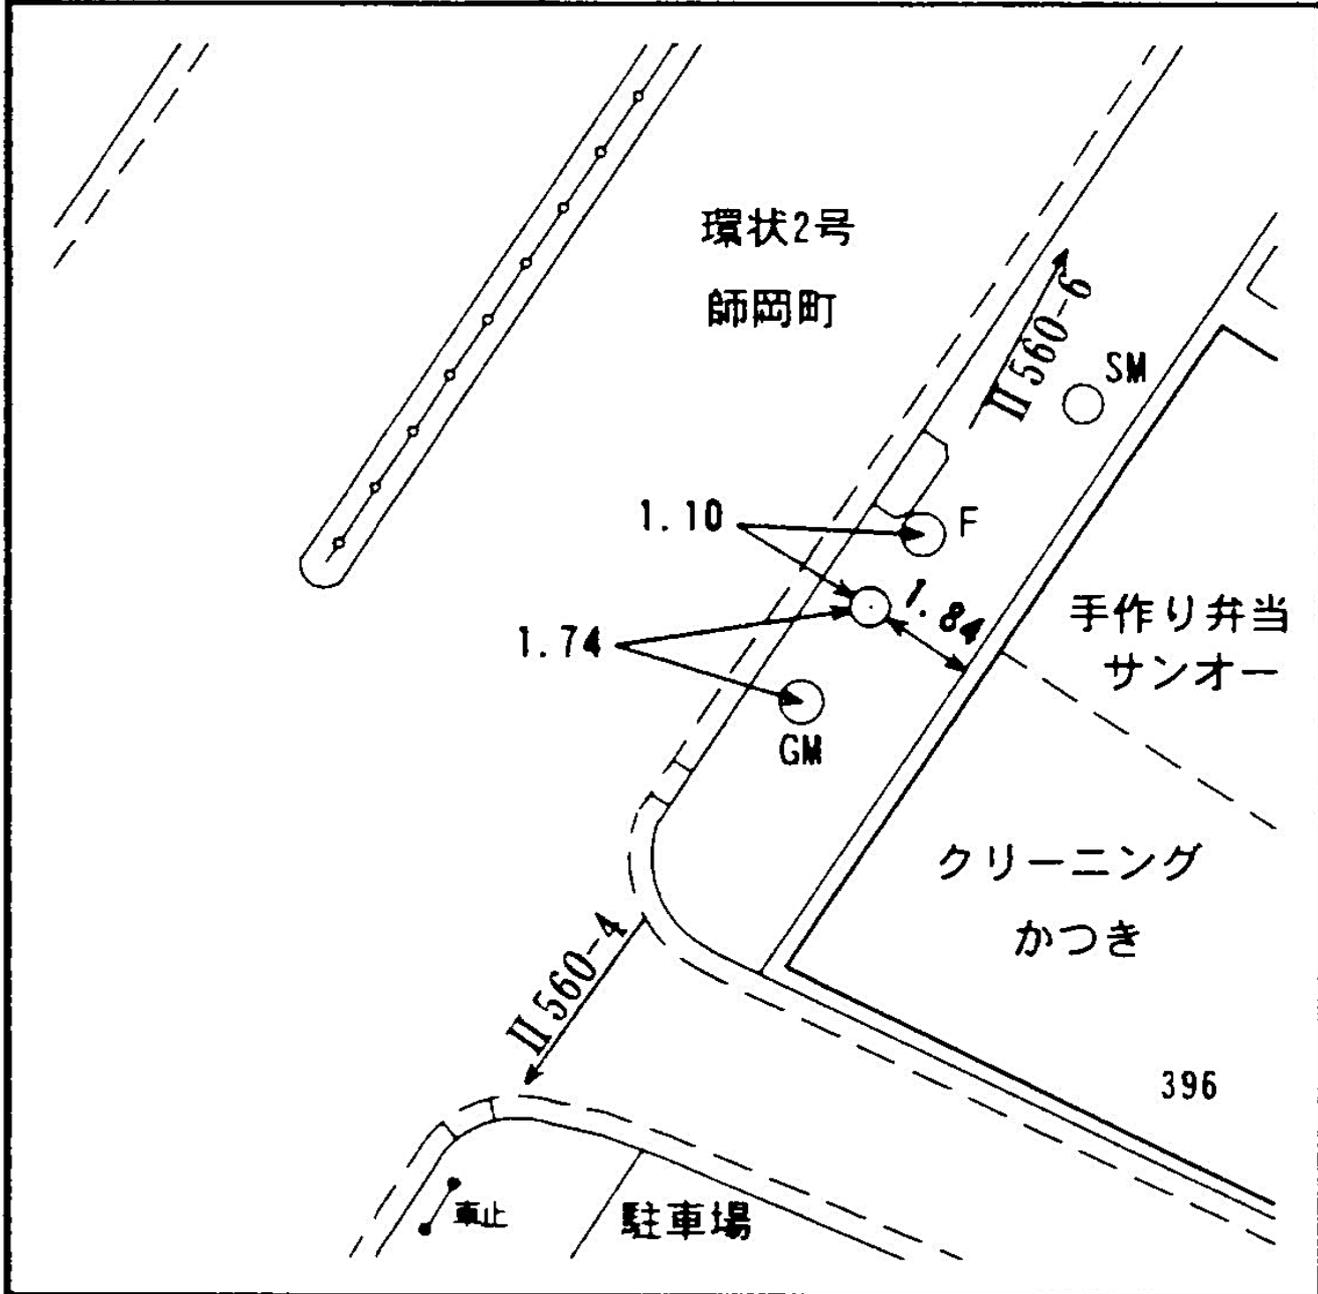

所在地

港北区師岡町四二七一一番地先✓

標識ノ種類

金属標。鋏。木杭

点番号


6

線番号


II 560

キザミ


要 図

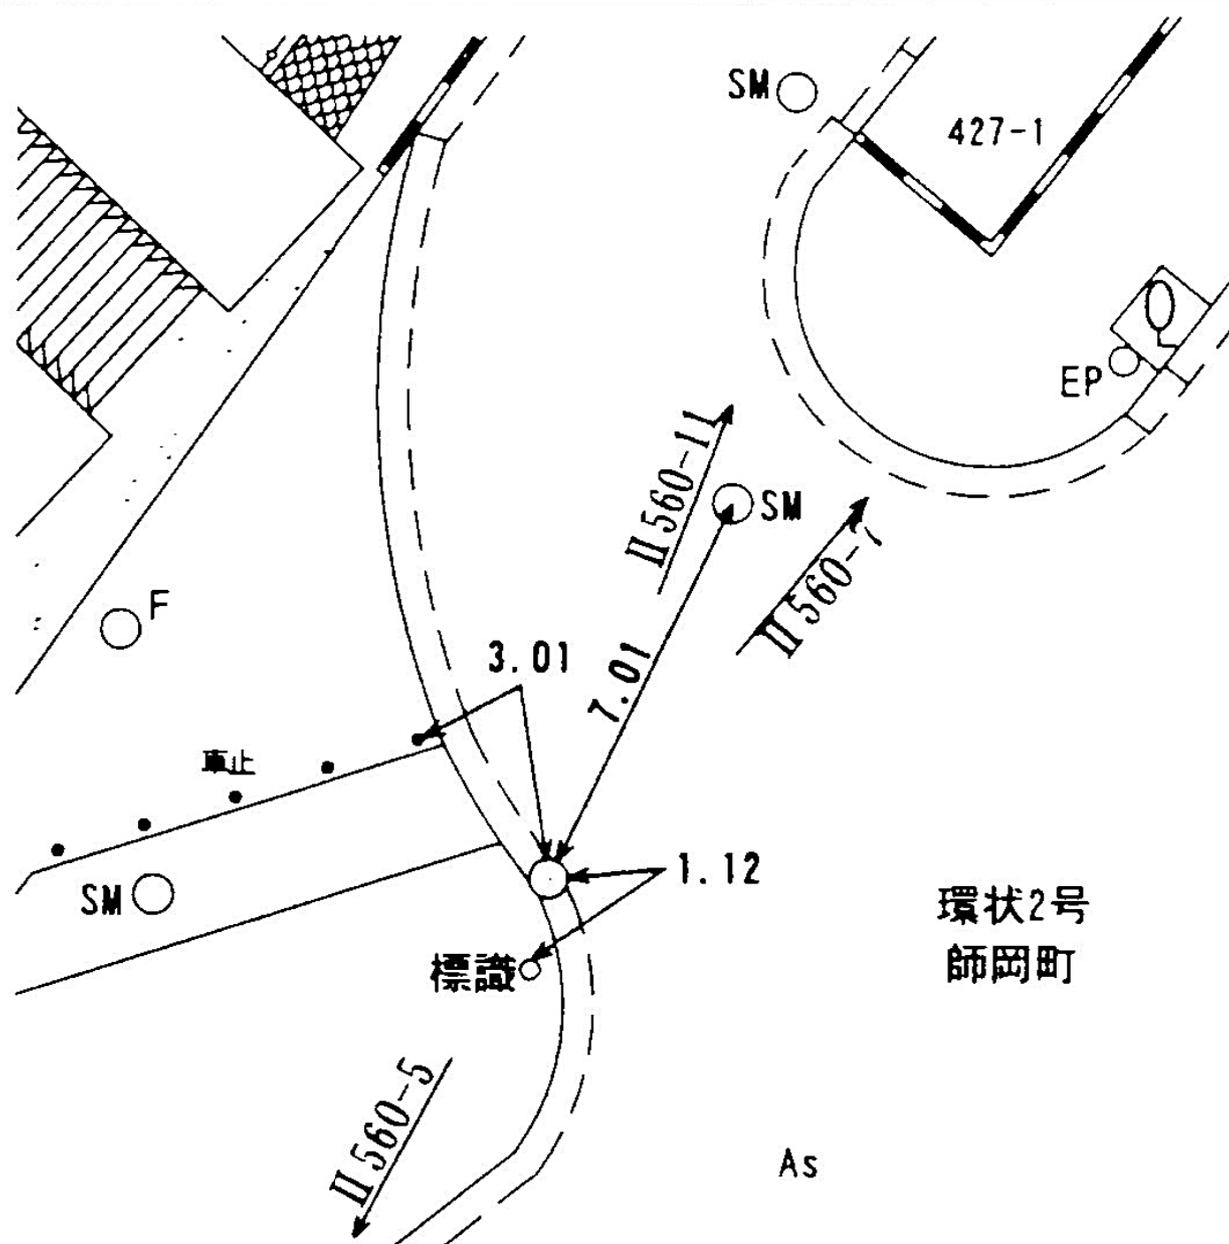

線 番 号	点 番 号	標 識 ノ 種 類	所 在 地
Ⅱ 560	7	<span style="border: 1px solid black; border-radius: 50%; padding: 2px;">金属標</span> 。鋏。木杭	港北区師岡町四六四番地先 ✓
要 図		キザミ	

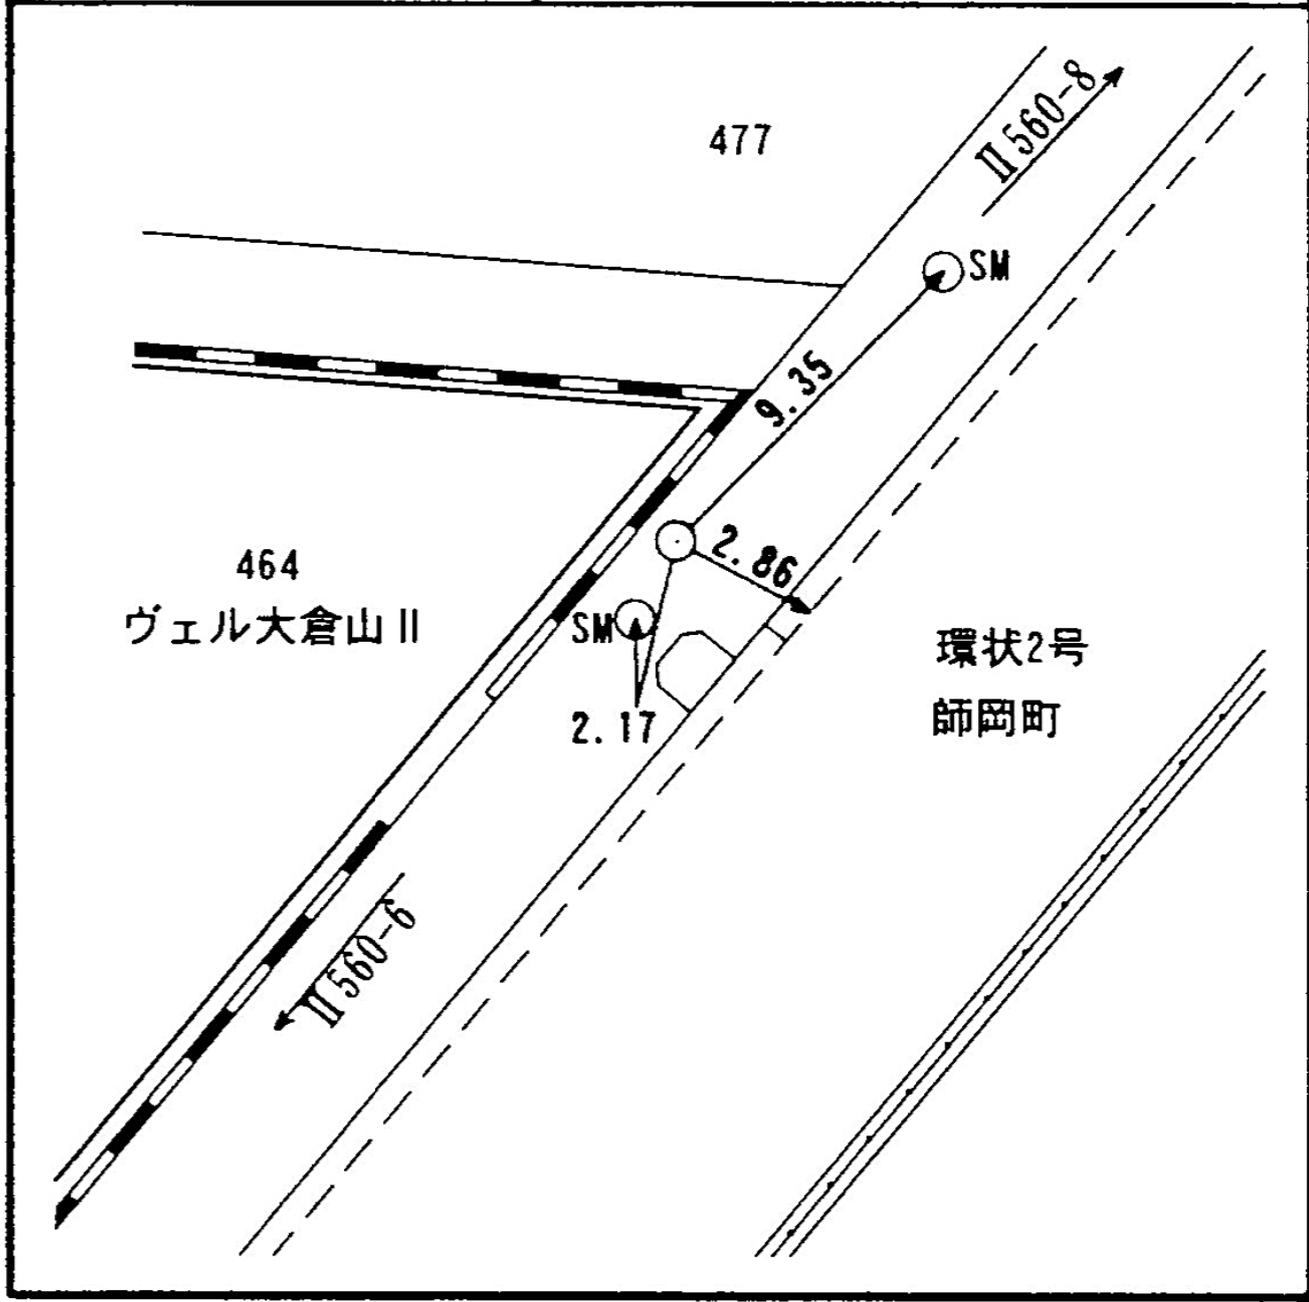

線番号	点番号	標識ノ種類	所在地
Ⅱ 560	9	(金属標) ◦ 鋌 ◦ 木杭  キザミ	港北区師岡町九〇八番地先 ✓
要 図			

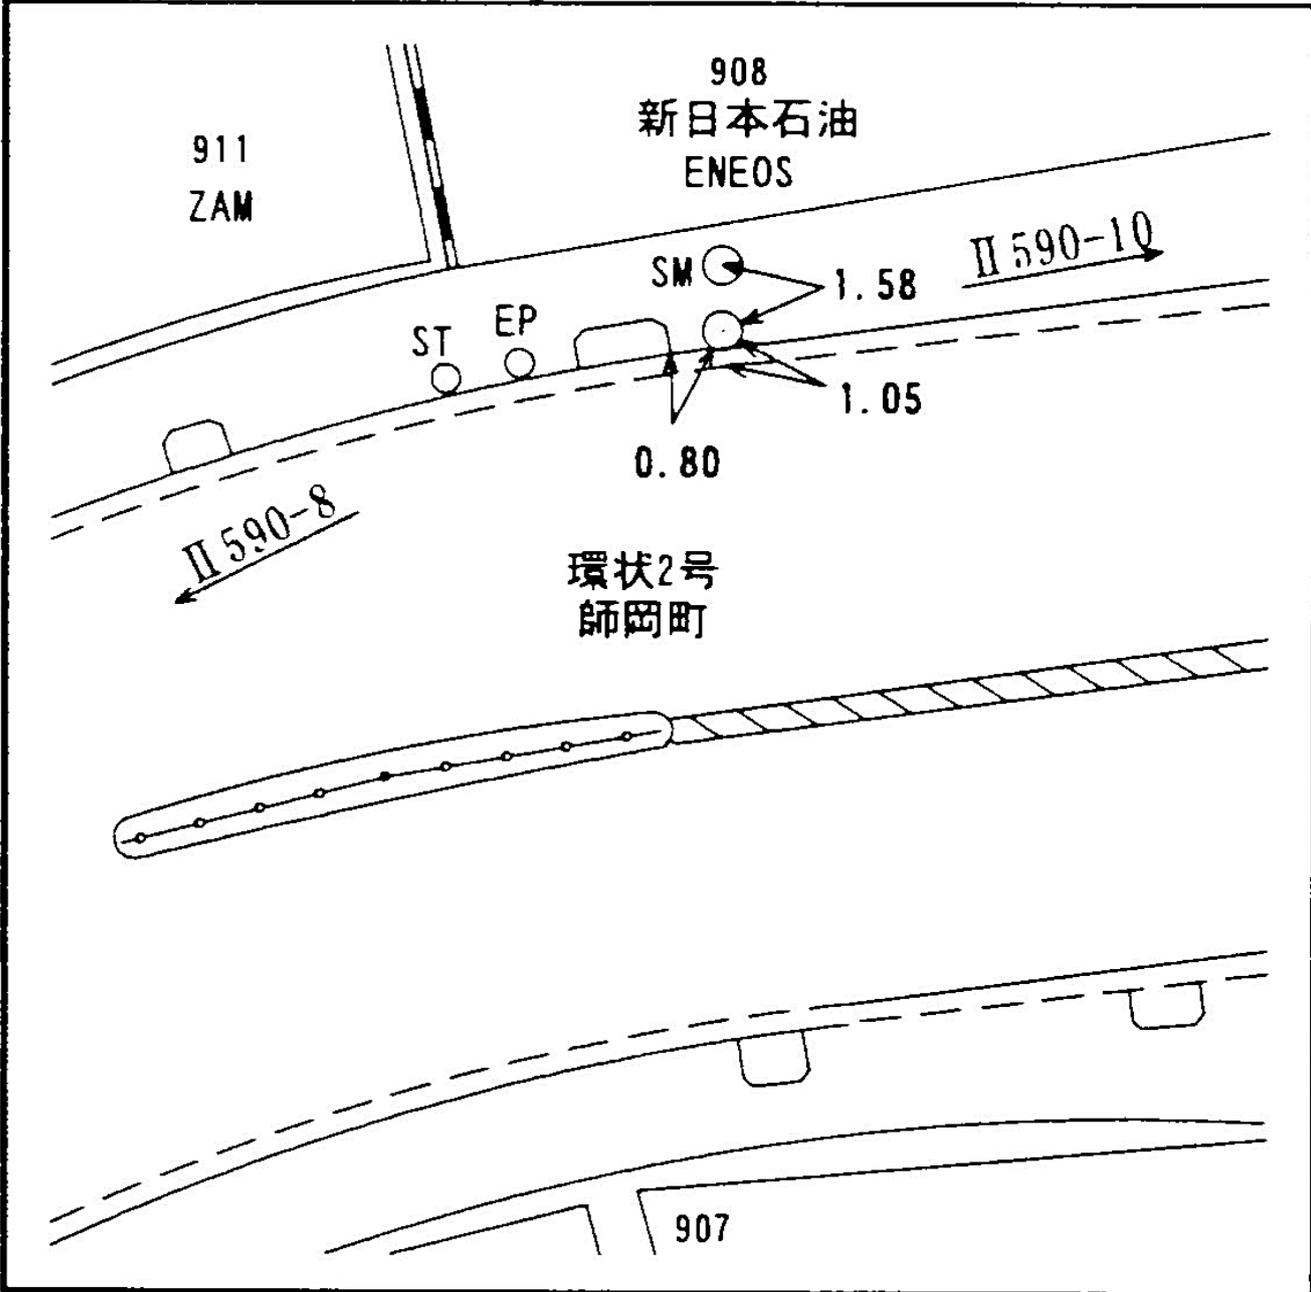

線  
番  
号

点  
番  
号

標 識 ノ 種 類

所 在 地

Ⅱ 560

10


金属標。鋸。木杭

港北区師岡町八六三番地先 ✓

要

図

キザミ

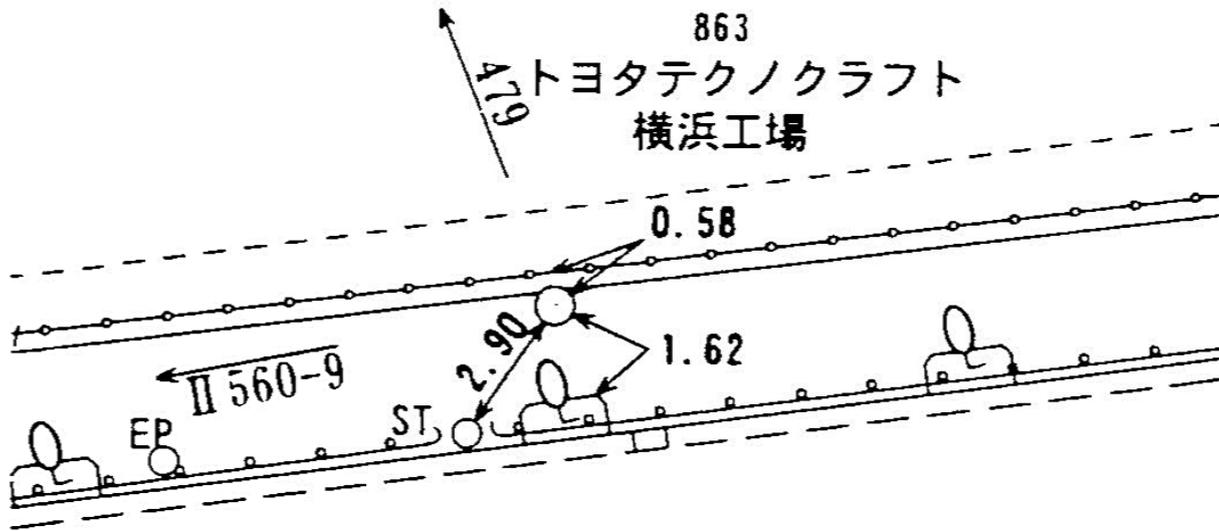

環状2号  
師岡町


中央分離帯

線 番 号	点 番 号	標 識 ノ 種 類	所 在 地
-------------	-------------	-----------	-------

II 560	11	(金属標) ◦ 鋌 ◦ 木杭 キザミ
--------	----	-----------------------

要 図	キザミ
-----	-----

港北区師岡町四五〇―二番地先 ✓

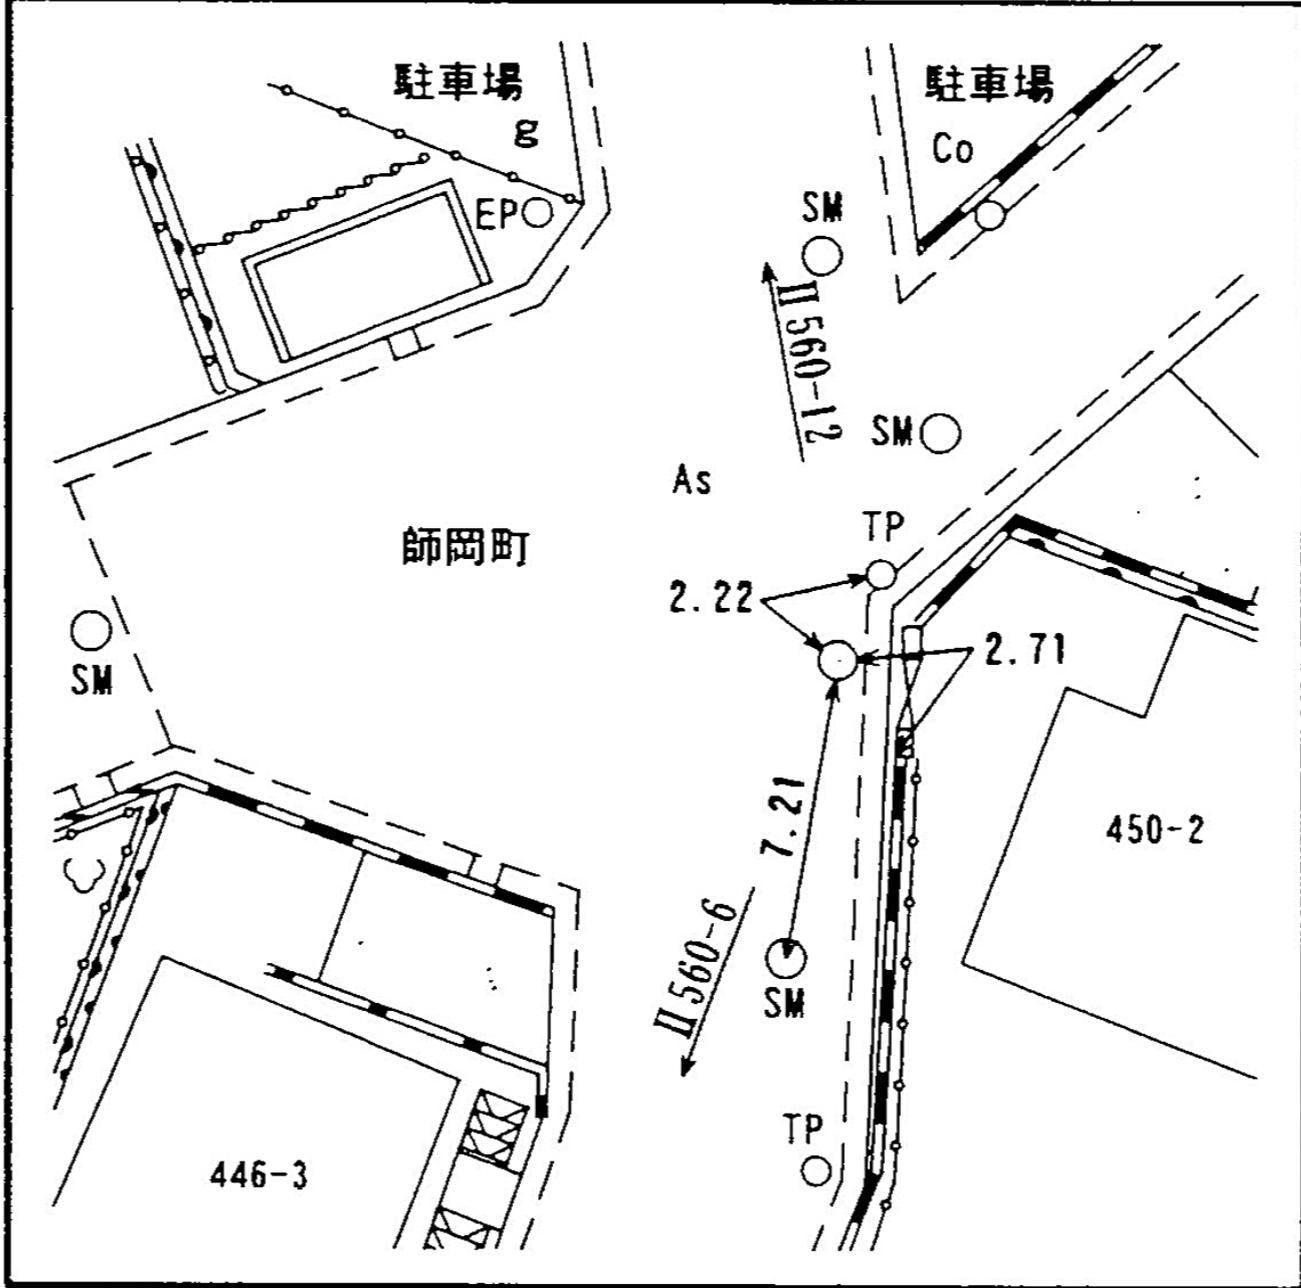

所在地

港北区師岡町一〇六二番地先 ✓

標識ノ種類

金属標。鋌。木杭

点番号


12

線番号


II 560

キザミ

要 図

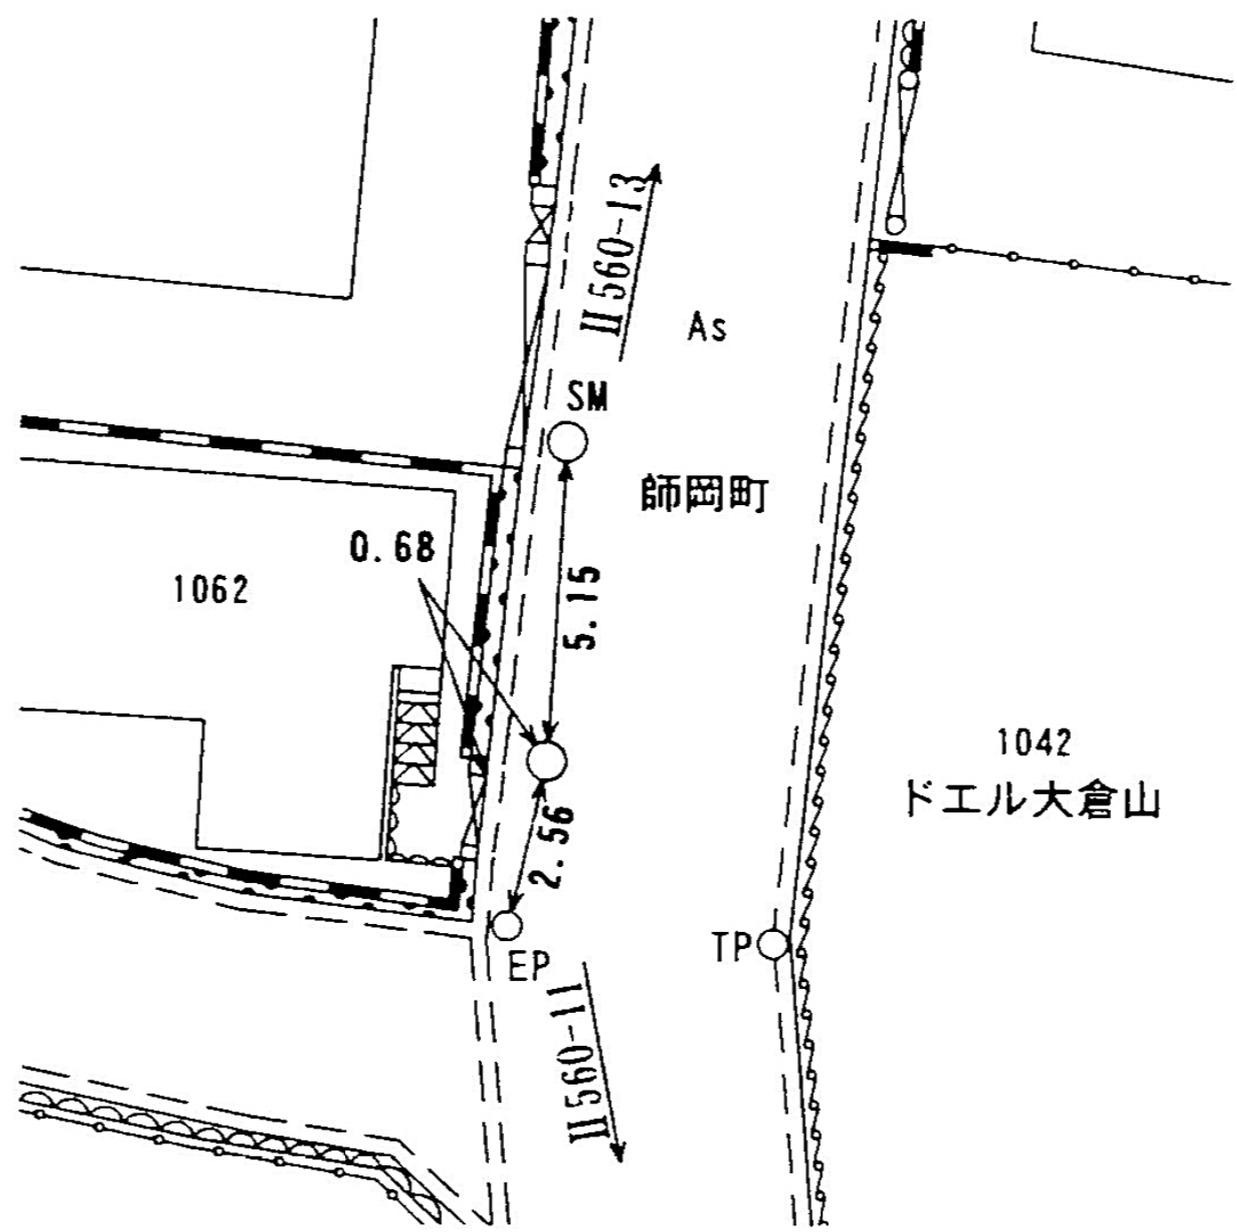

線 番 号	点 番 号	標 識 ノ 種 類	所 在 地
Ⅱ 560	13	(金属標) ◦ 鋌 ◦ 木杭  キザミ	港北区師岡町一〇四八番地先 ✓
要 図			

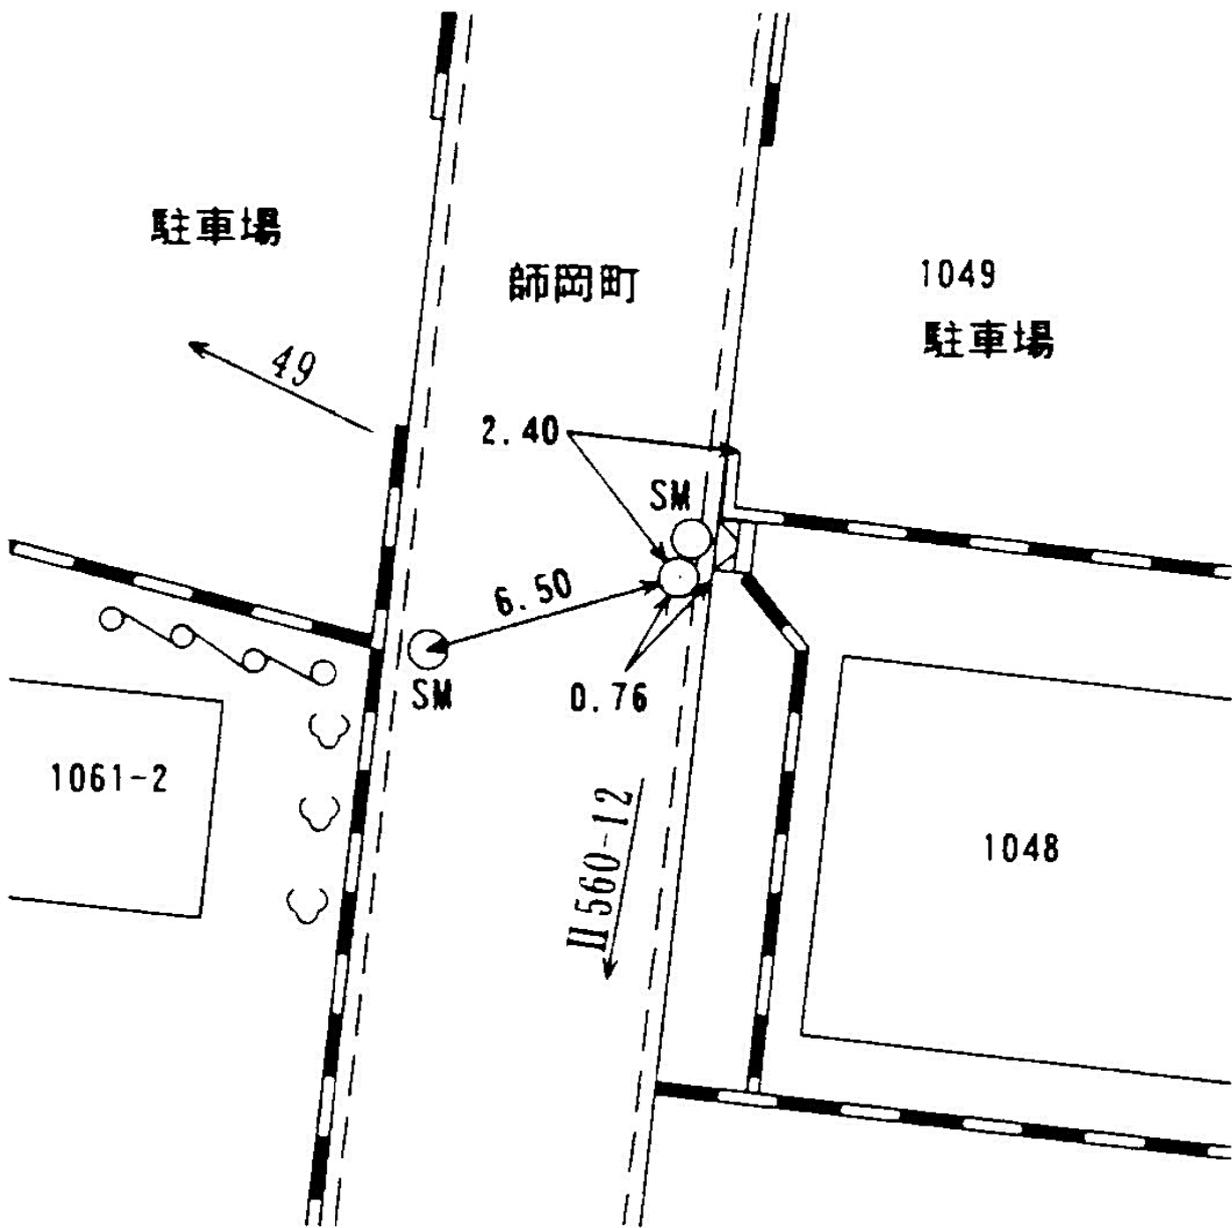


線 番 号	点 番 号	標 識 ノ 種 類	所 在 地
-------------	-------------	-----------	-------

Ⅱ 562	1	<span style="border: 1px solid black; border-radius: 50%; padding: 2px;">金属標</span> 。鋸。木杭
-------	---	---

要 図	キザミ
-----	-----

鶴見区東寺尾北台八―八番地先 ✓

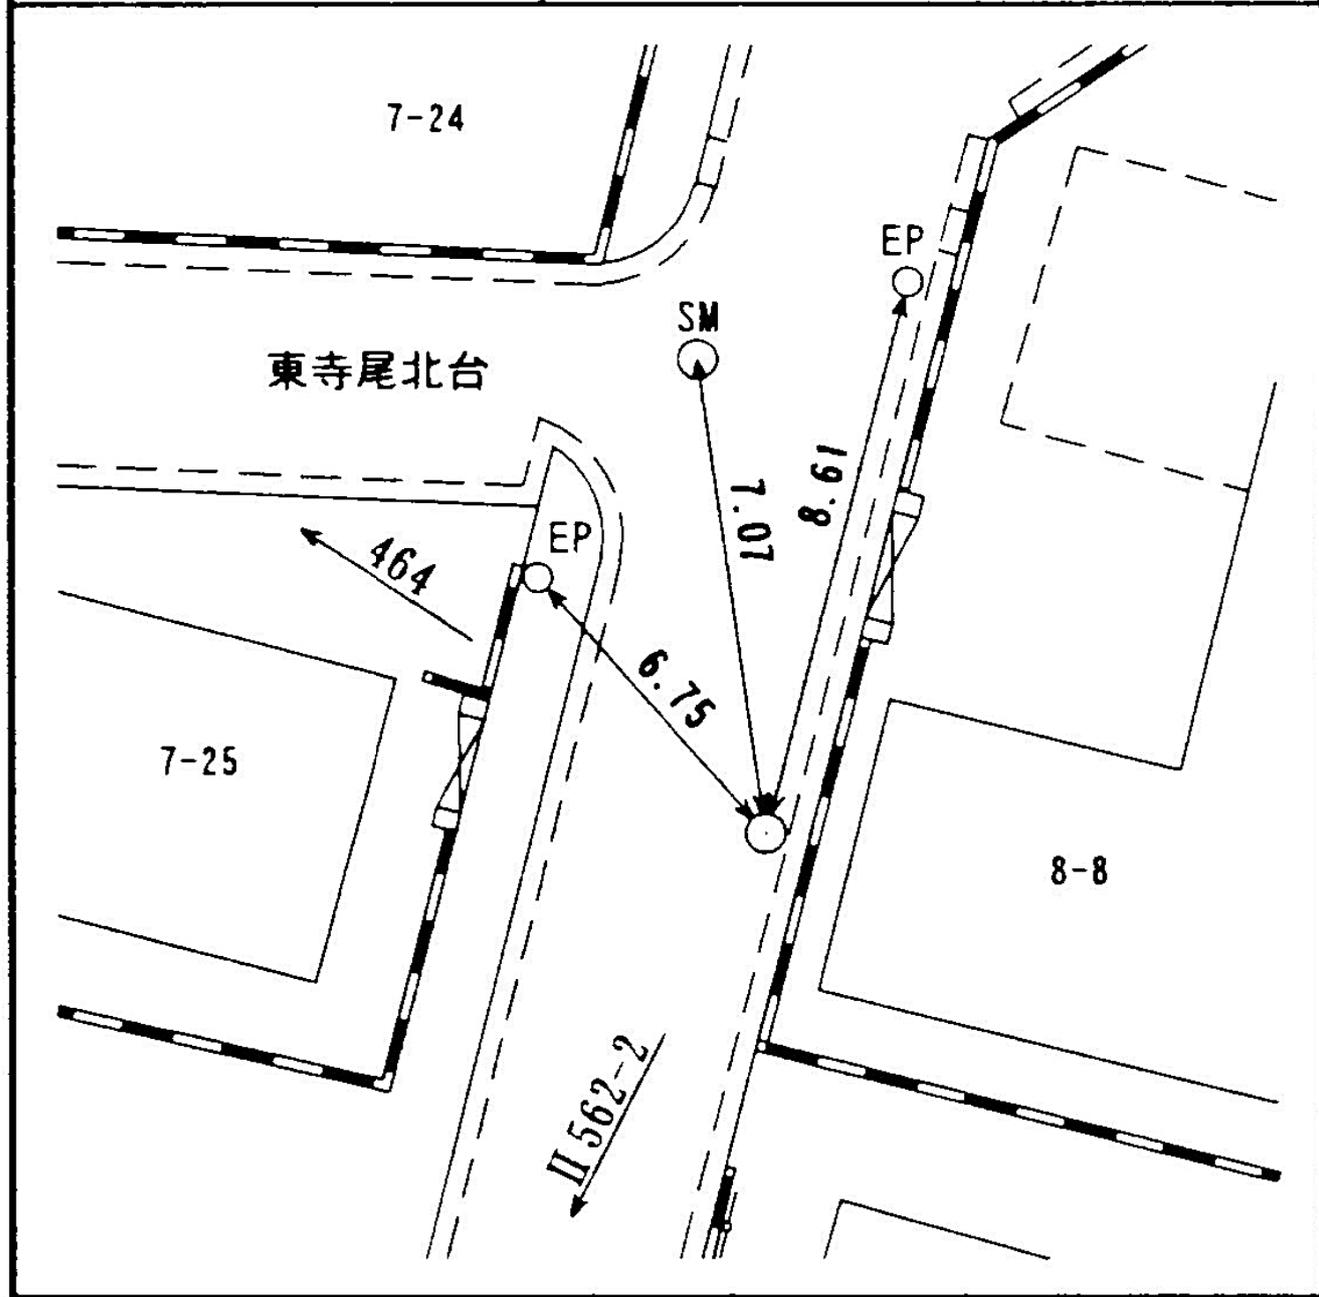

所在地

鶴見区東寺尾北台三一二七番地先

標識ノ種類

金属標。鋏。木杭

点番号


2

線番号

II 562

キザミ


要 図

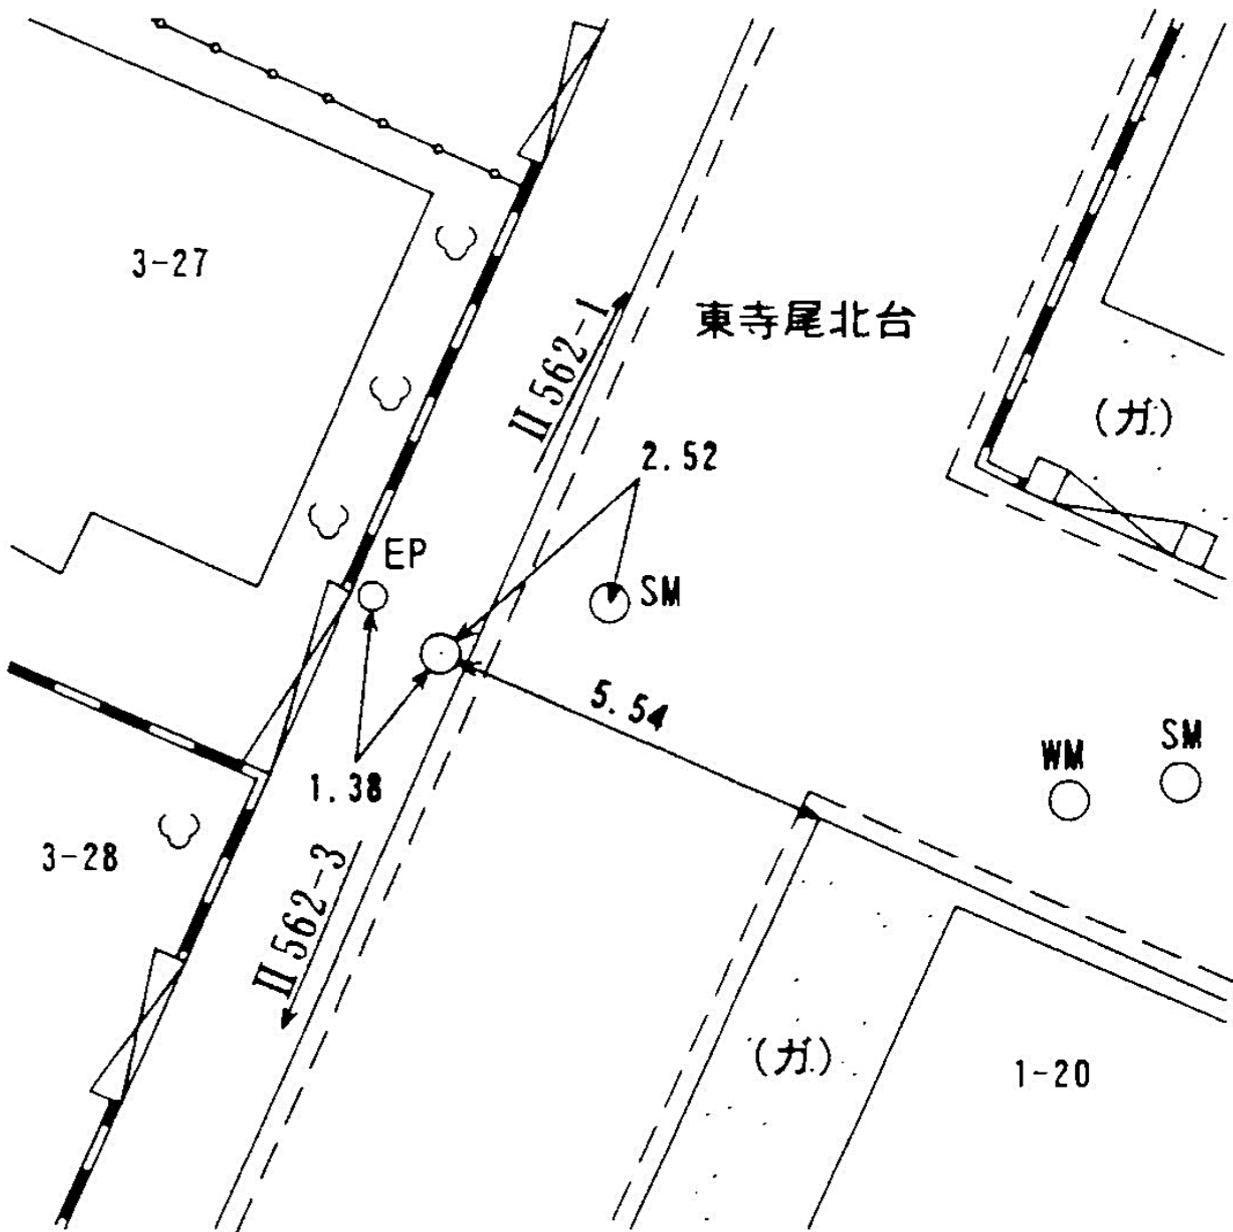

線番号	点番号	標識ノ種類	所在地
-----	-----	-------	-----

II 562	3	金属標。鋏。木杭	鶴見区東寺尾中台一三一―二六番地先
--------	---	----------	-------------------

要 図	キザミ	
-----	-----	--

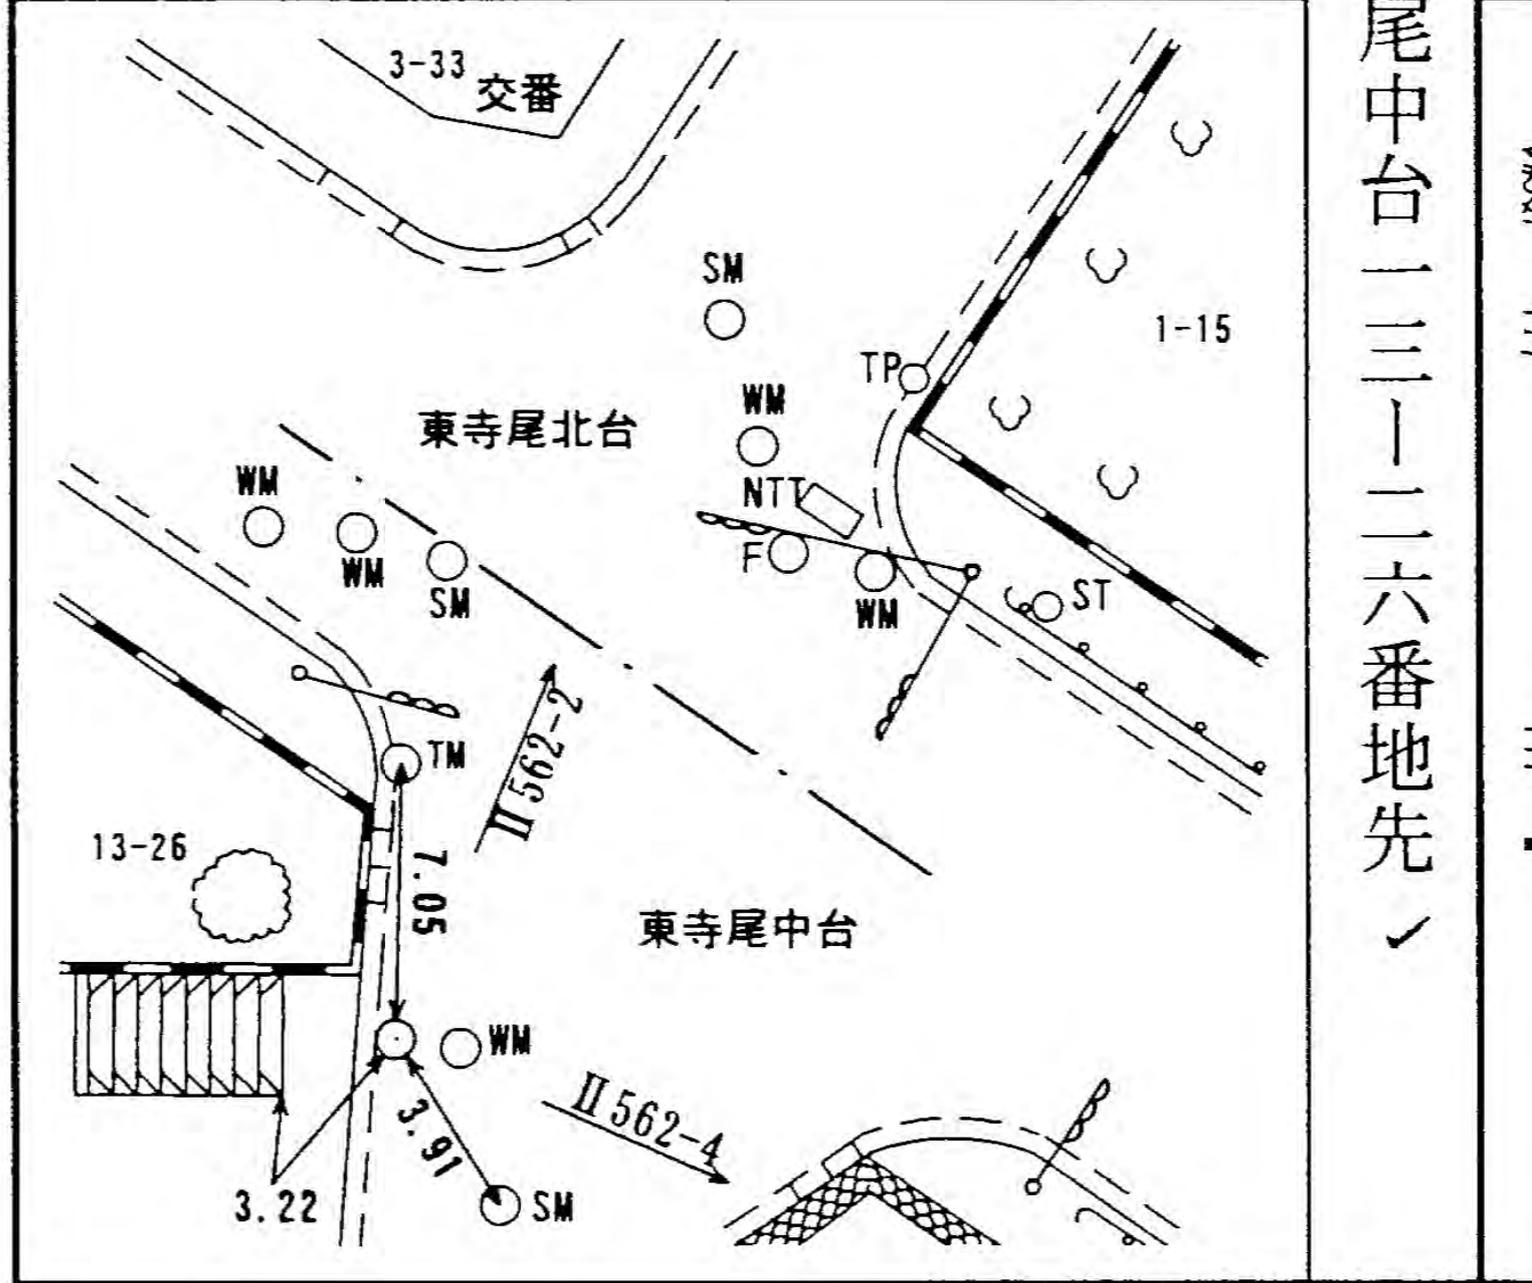

鶴見区東寺尾中台一三一―二六番地先 ✓

所在地

鶴見区東寺尾中台一五―三七番地先✓

標識ノ種類

金属標。鋏。木杭

キザミ

線番号


II 562

点番号


4

要

図

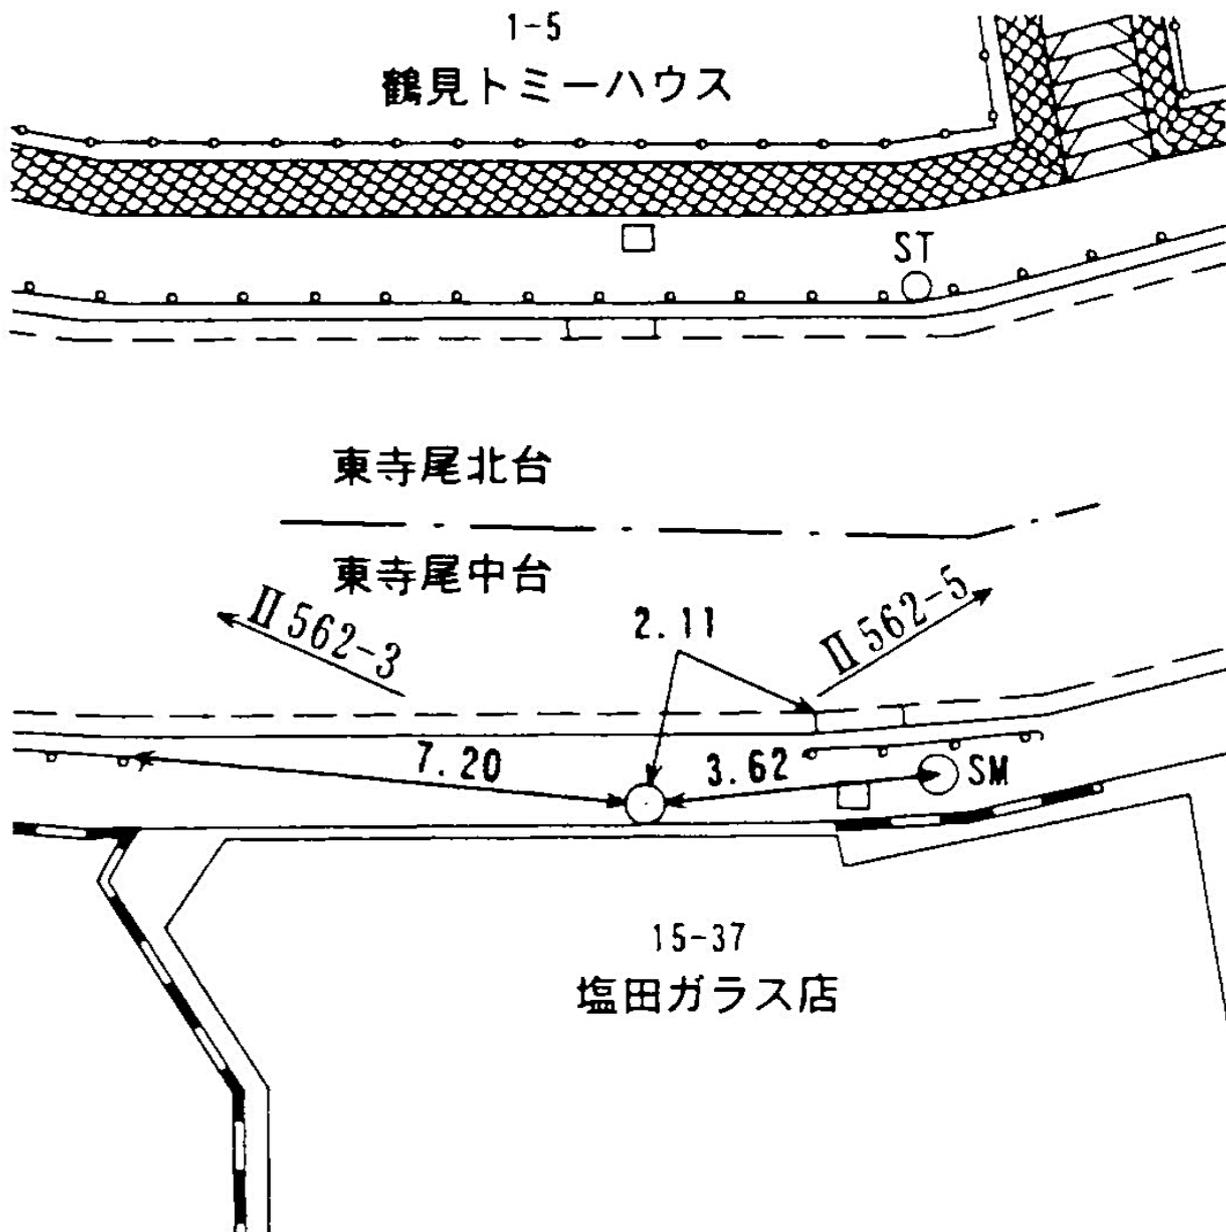

線 番 号	点 番 号	標 識 ノ 種 類	所 在 地
Ⅱ 562	5	<span style="border: 1px solid black; border-radius: 50%; padding: 2px;">金属標</span> 。鋌。木杭	鶴見区東寺尾中台一五五八番地先
要 図		キザミ	

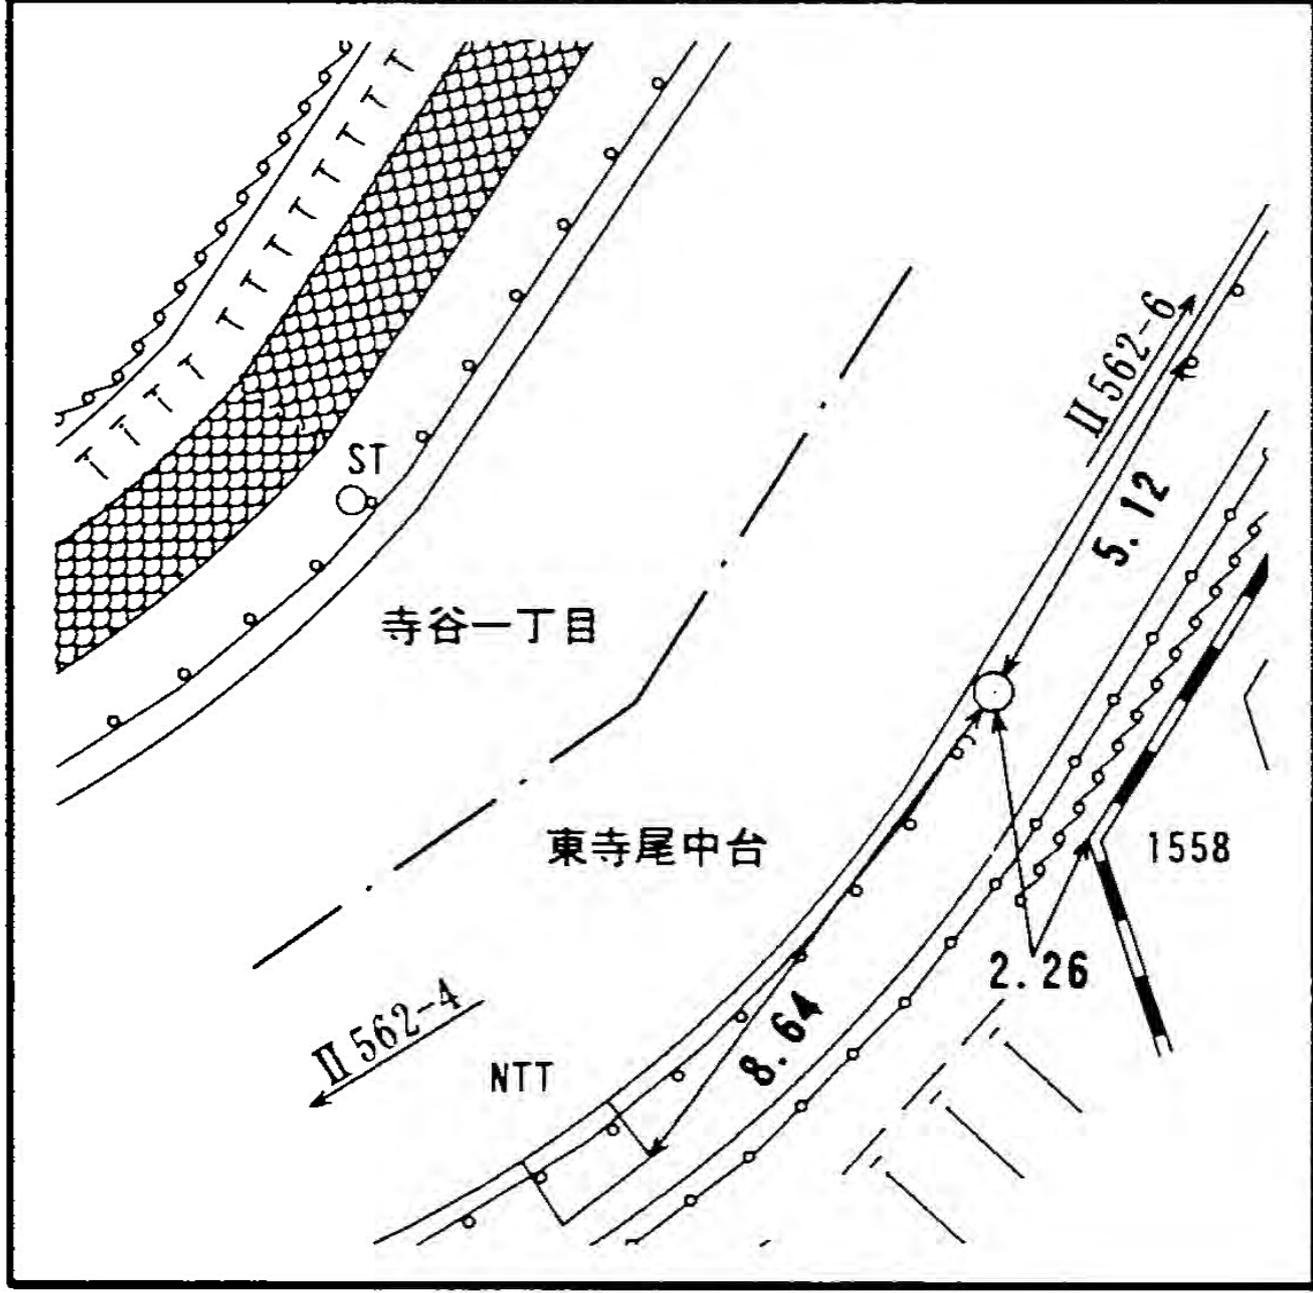

鶴見区東寺尾中台一五五八番地先 ✓

線  
番  
号

点  
番  
号

標 識 ノ 種 類

所 在 地

Ⅱ 562

6


金属標。鋏。木杭

鶴見区寺谷一丁目二二一九番地先

要

図


キザミ

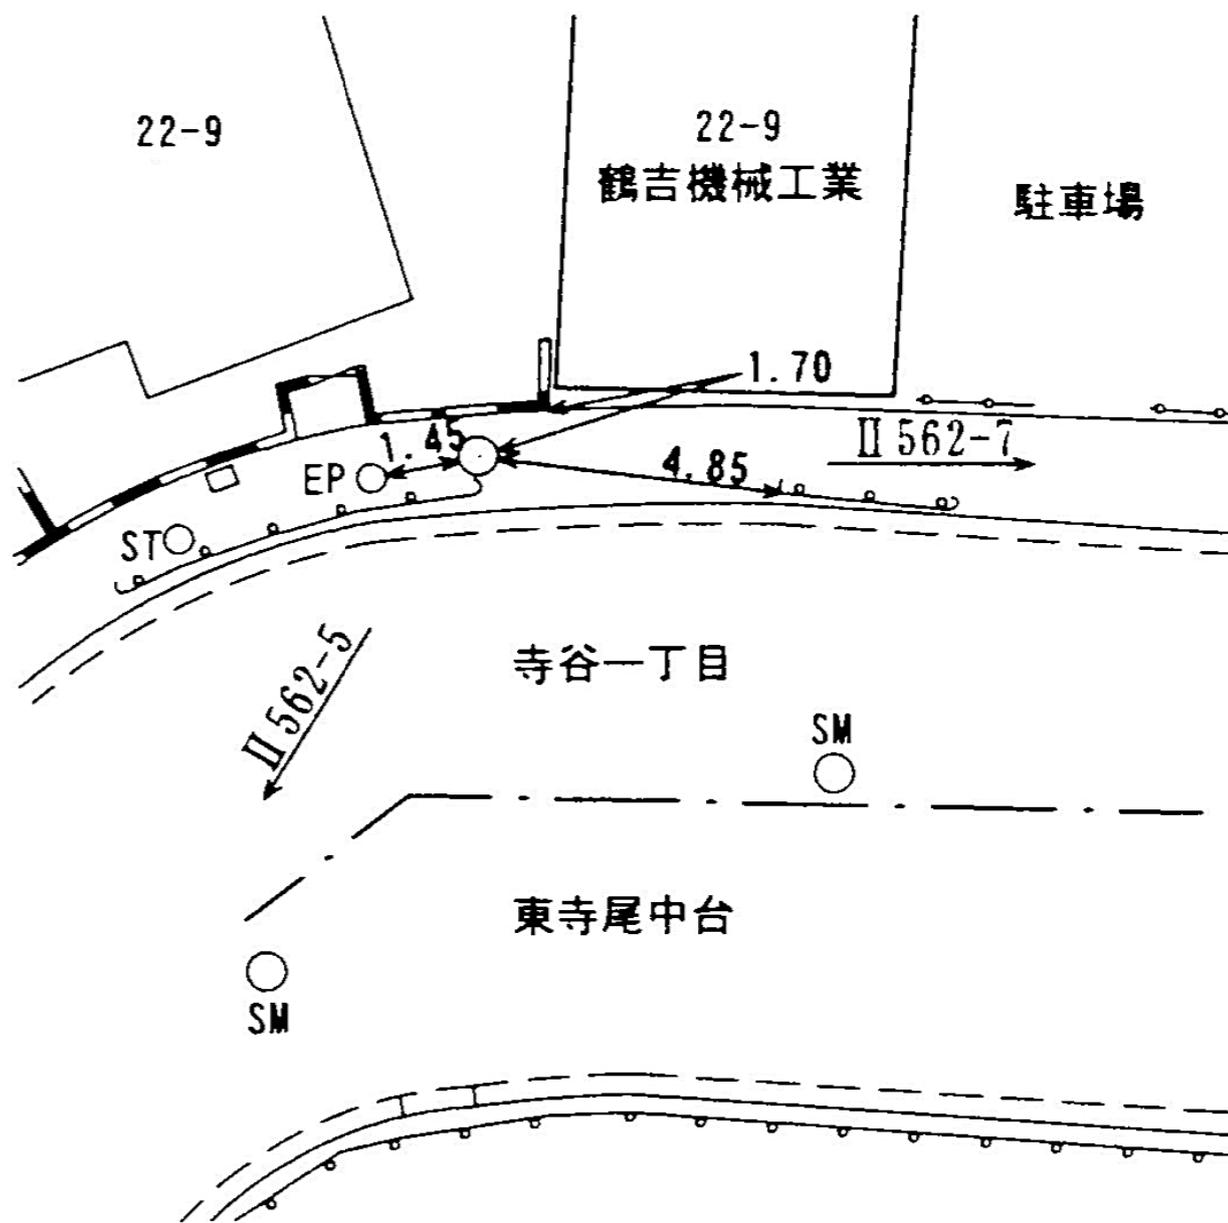

線 番 号	点 番 号	標 識 ノ 種 類	所 在 地
-------------	-------------	-----------	-------

II 562	7	金属標。鋏。木杭 (金属標)	鶴見区寺谷一丁目二二二番地先
--------	---	-------------------	----------------

要 図	キザミ	
-----	-----	--

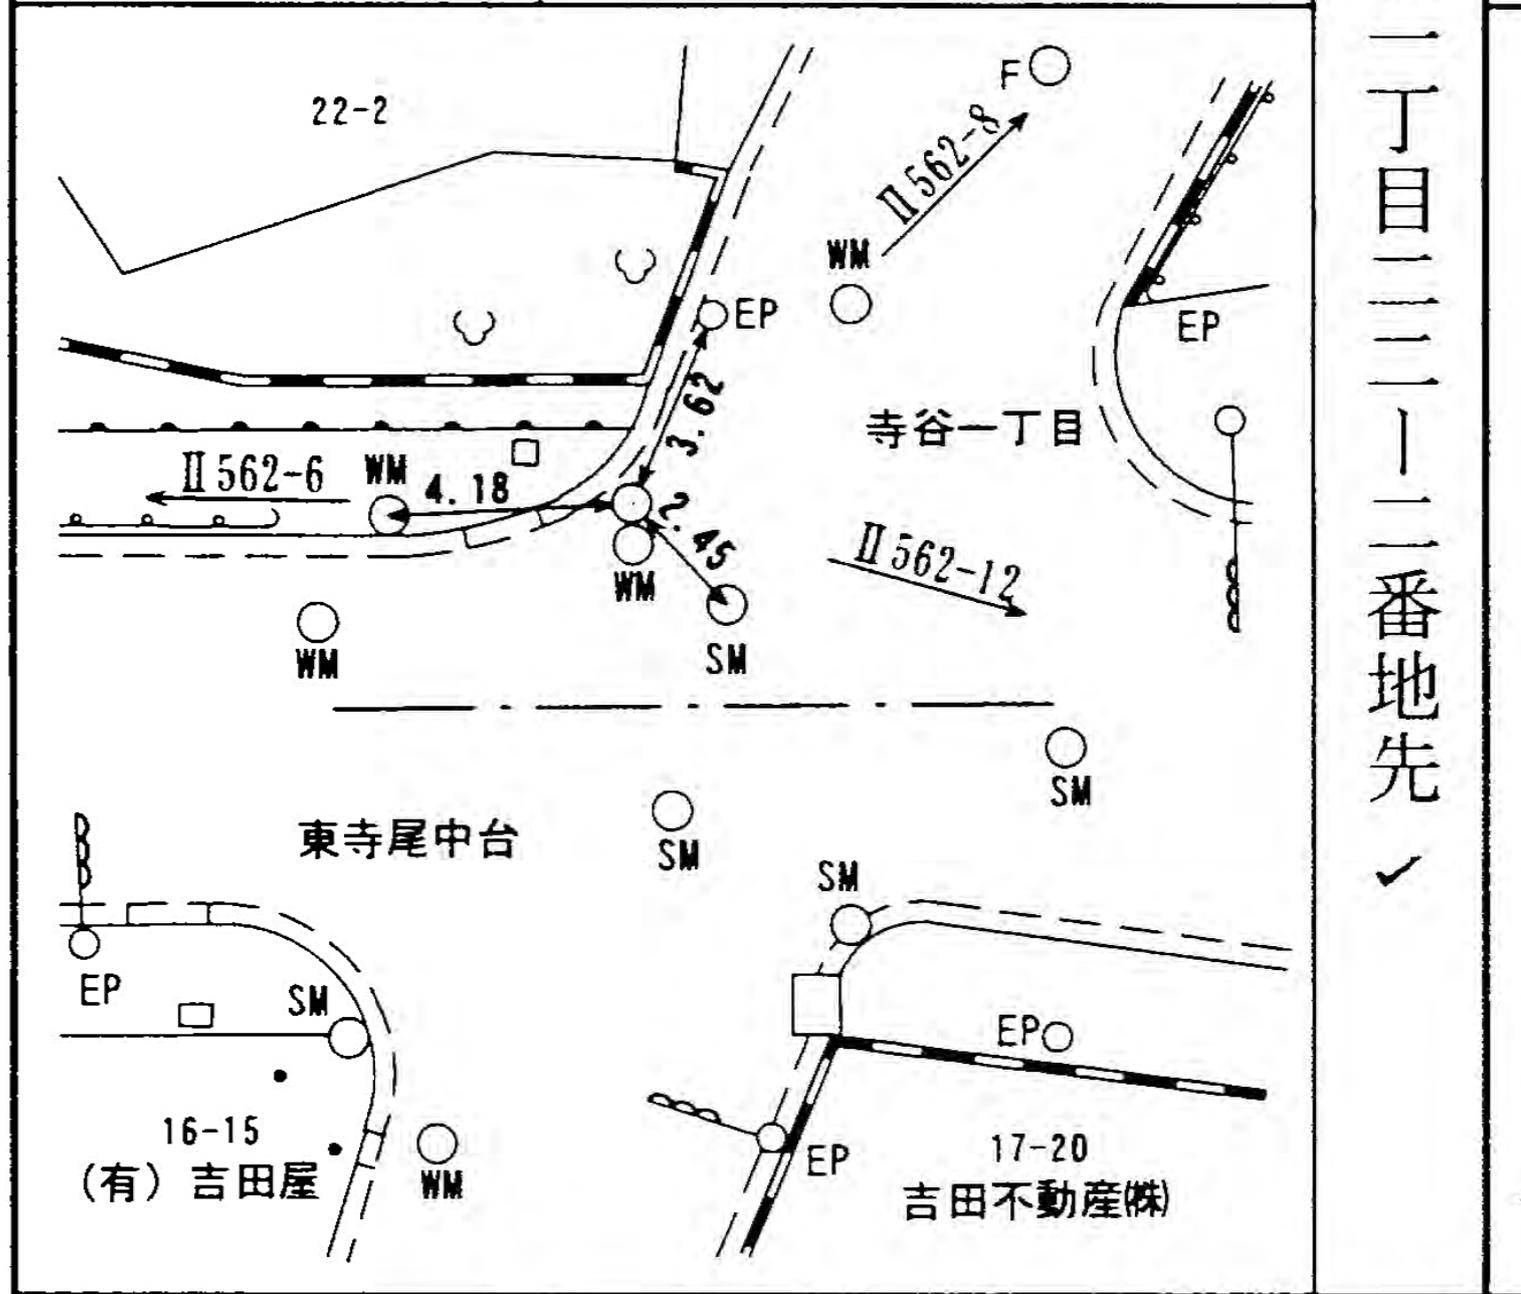

鶴見区寺谷一丁目二二二番地先 ✓

所在地

鶴見区寺谷一丁目一六〇一番地先 ✓

標識ノ種類

金属標。鋏。木杭

点番号


8

線番号


II 562

キザミ

要 図

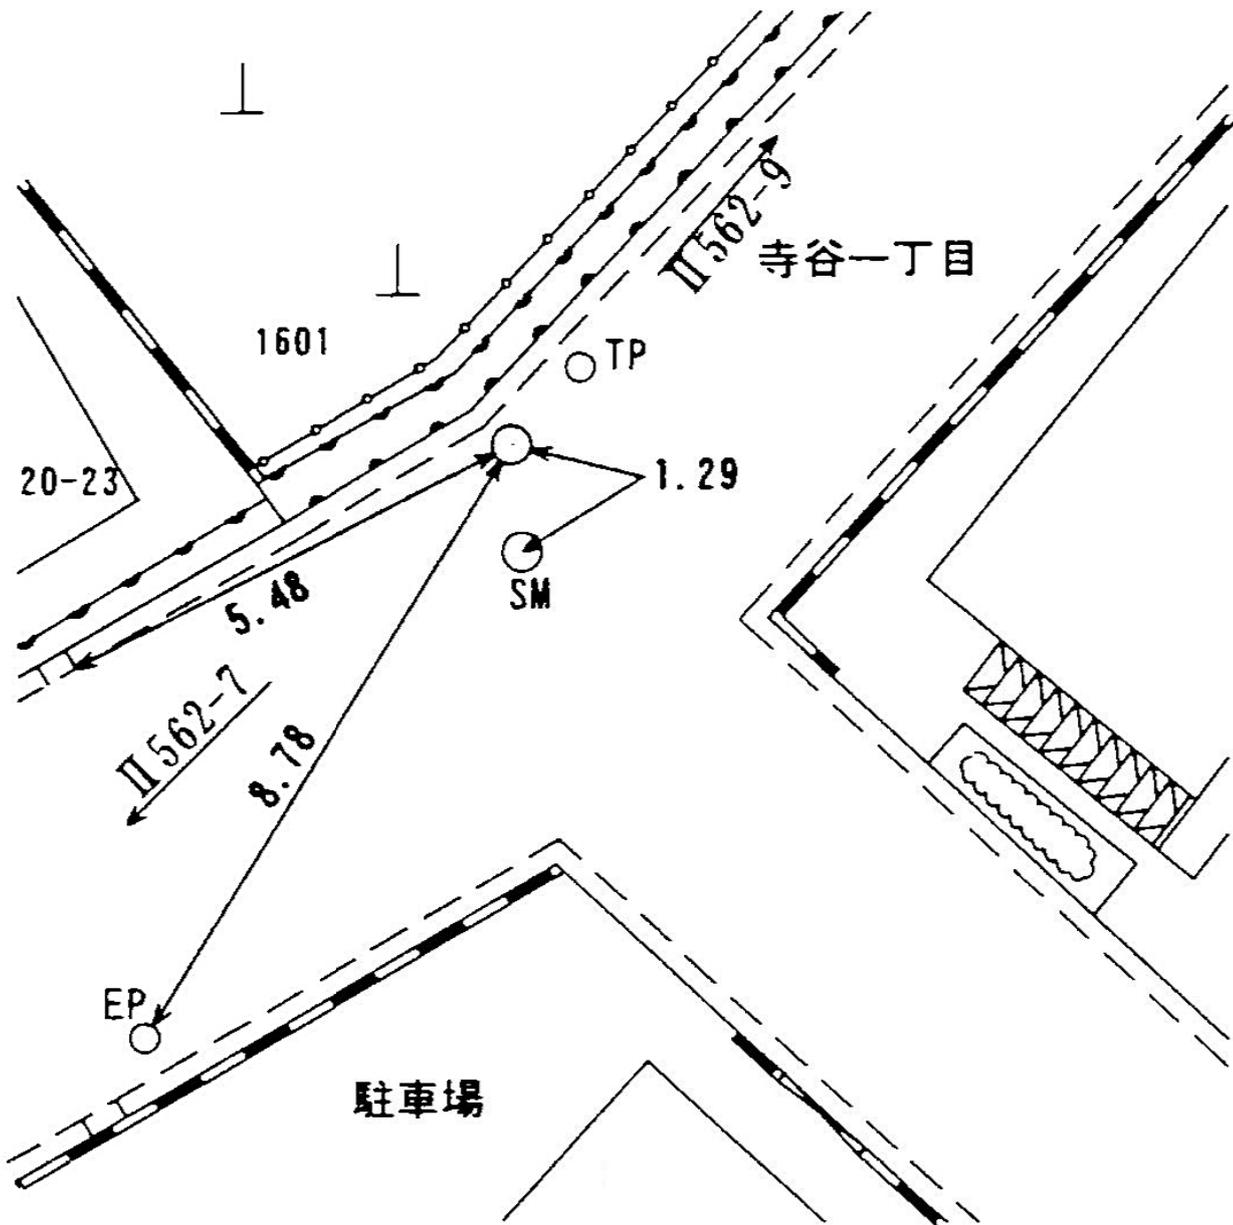

線 番 号	点 番 号	標 識 ノ 種 類	所 在 地
II 562	9	<span style="border: 1px solid black; border-radius: 50%; padding: 2px;">金属標</span> 。 鋌。 木杭	鶴見区寺谷一丁目一八一八番地先 ✓
要 図		キザミ	

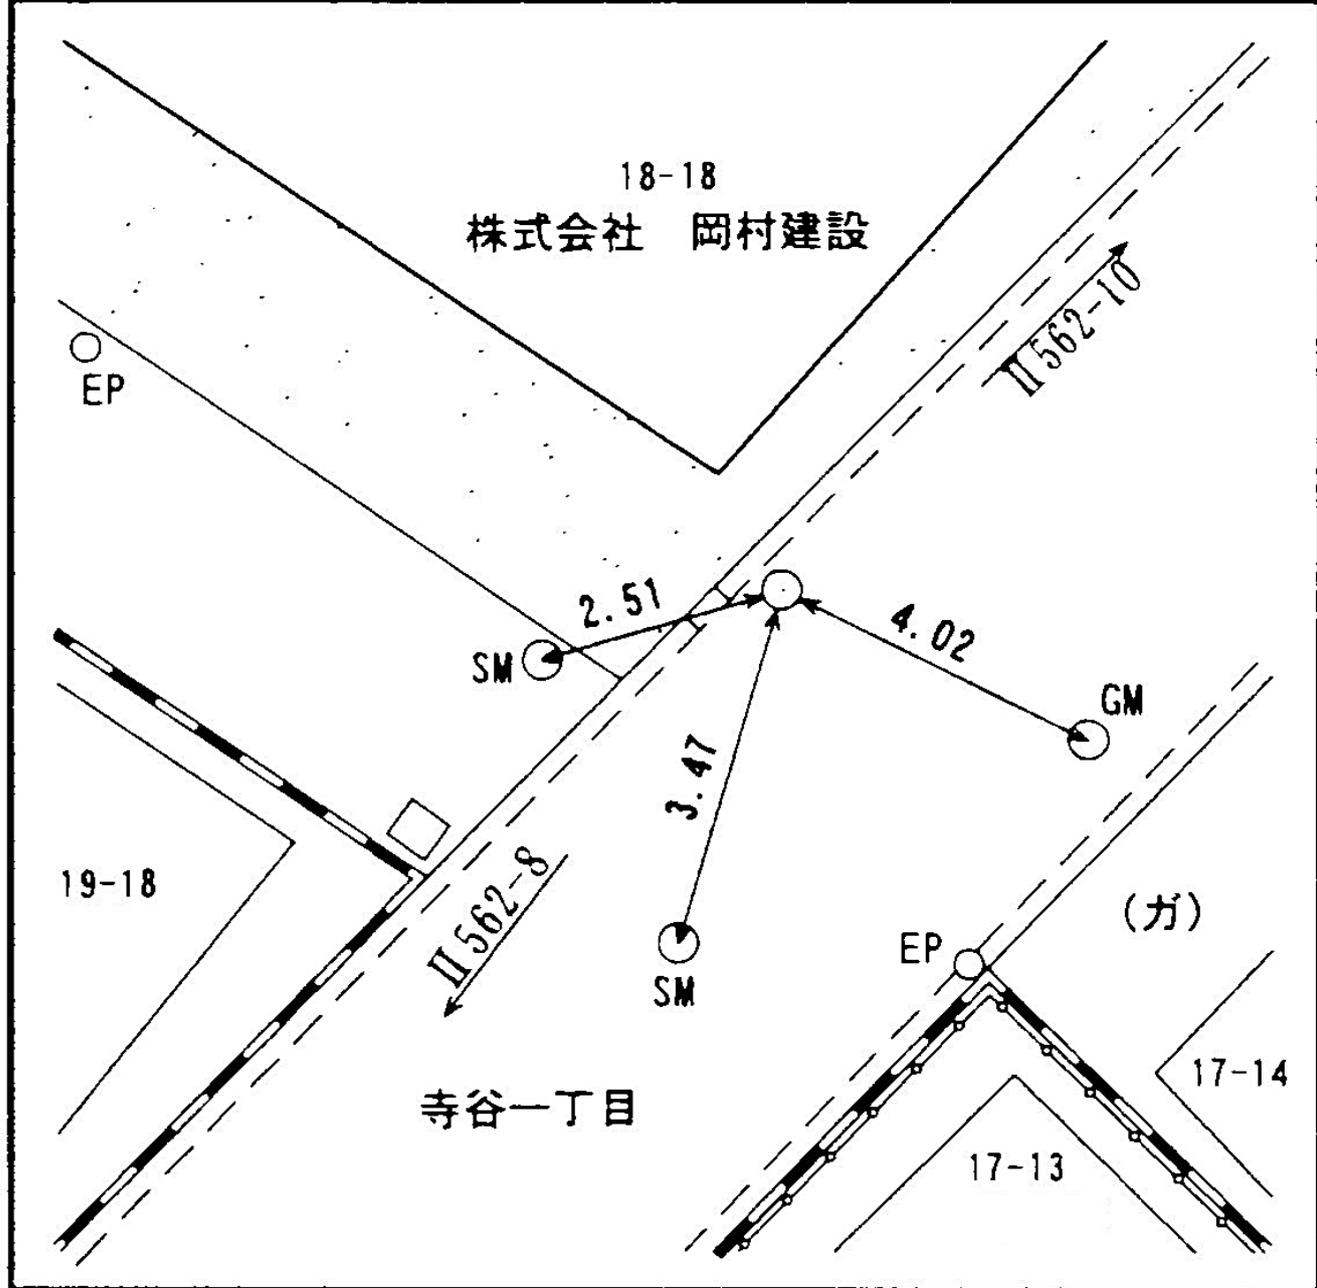

所在地

鶴見区寺谷二丁目一六五一番地先



標識ノ種類

金属標。鋏。木杭

点番号


11

線番号

II 562

キザミ

要 図

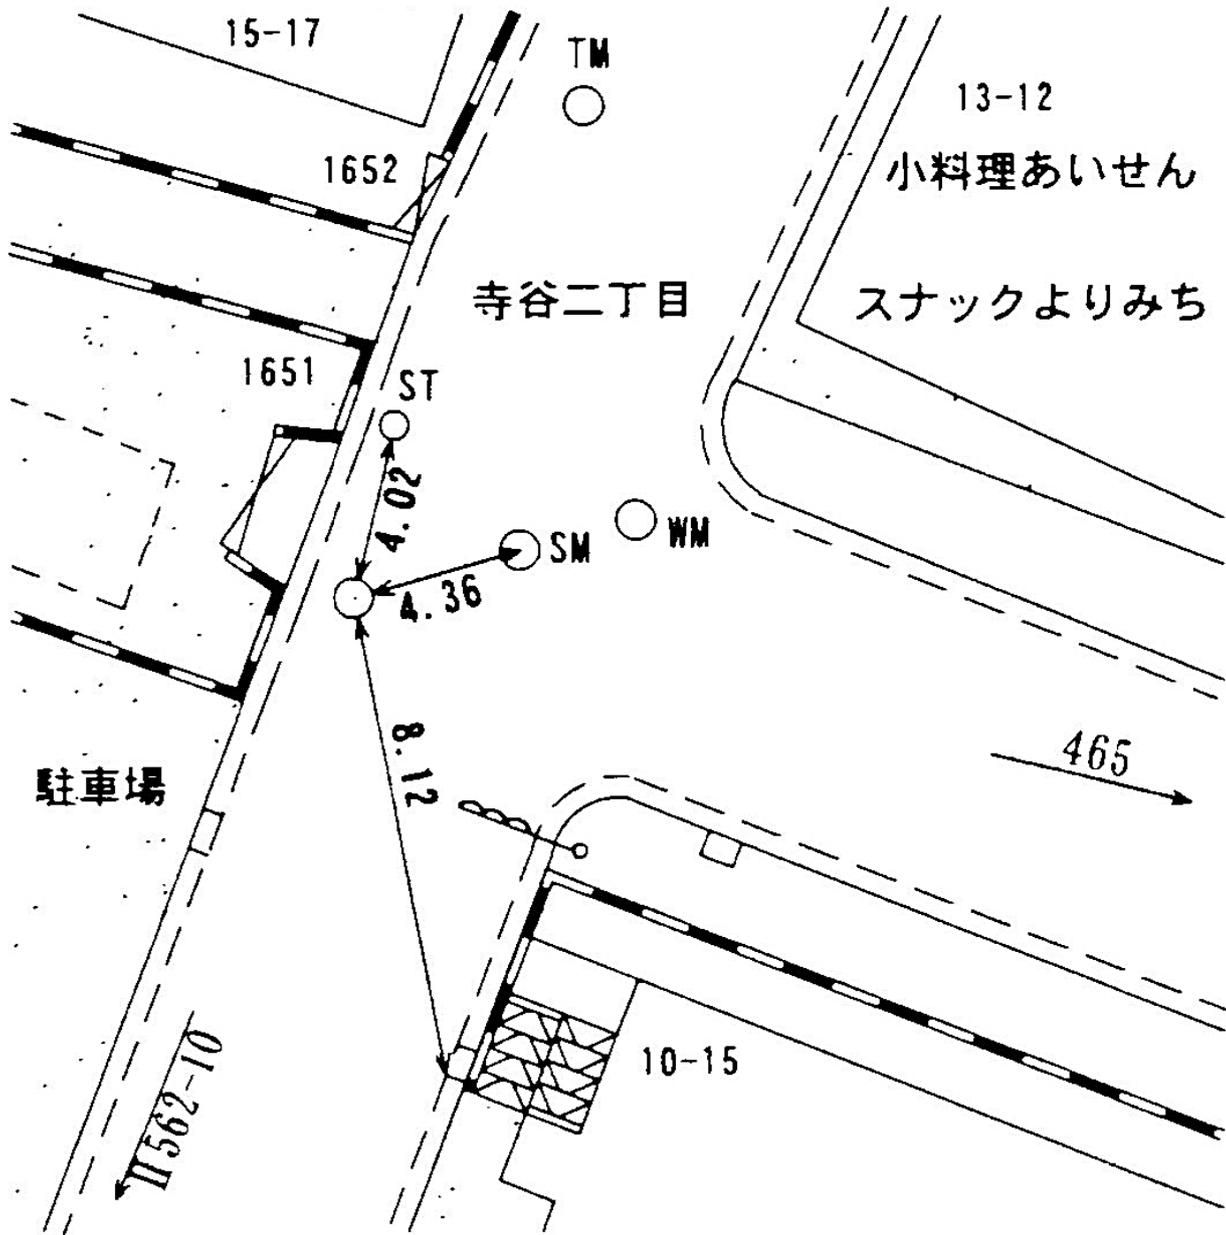

所在地

鶴見区寺谷一丁目七―二六番地先



標識ノ種類

金属標。鋏。木杭

点番号


12

線番号

II 562

キザミ

要 図

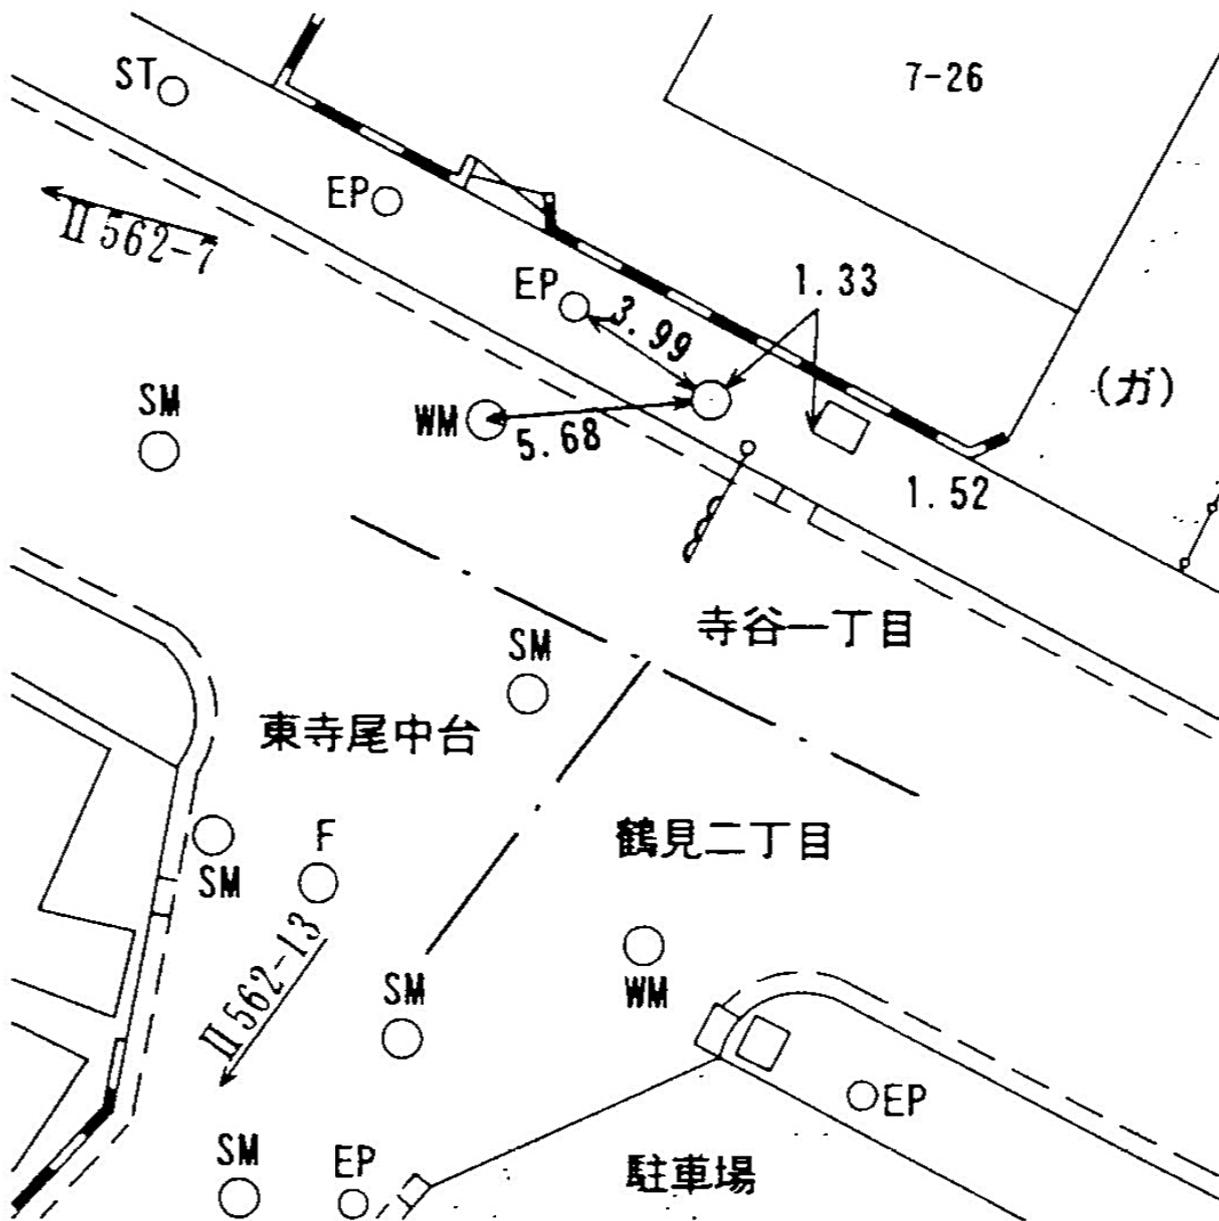

線番号	点番号	標識ノ種類	所在地
II 562	14	(金属標) ◦ 鋌 ◦ 木杭  キザミ	鶴見区東寺尾中台一―二七番地先  ✓
要 図			

線  
番  
号

点  
番  
号

標 識 ノ 種 類

所 在 地

Ⅱ 562

15

金属標。鋸。木杭


鶴見区東寺尾中台三六一一番地先

✓


要

図

キザミ

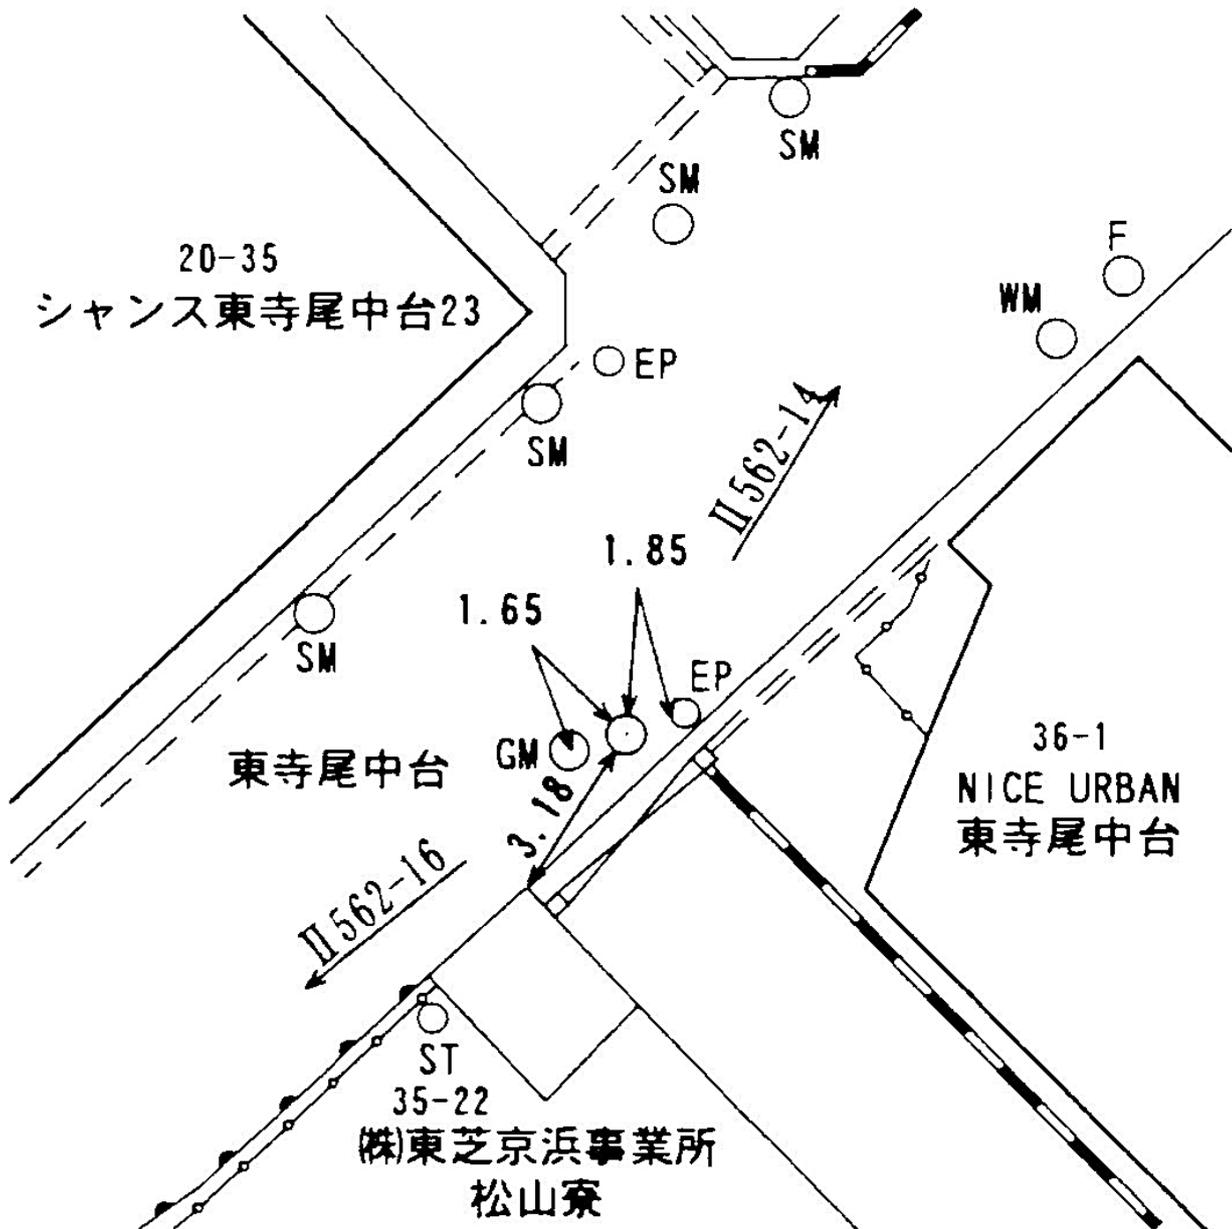

線 番 号	点 番 号	標 識 ノ 種 類	所 在 地
Ⅱ 562	16	<span style="border: 1px solid black; border-radius: 50%; padding: 2px;">金属標</span> 。鋦。木杭	鶴見区東寺尾中台二〇一三九番地先 ✓
要 図		キザミ	

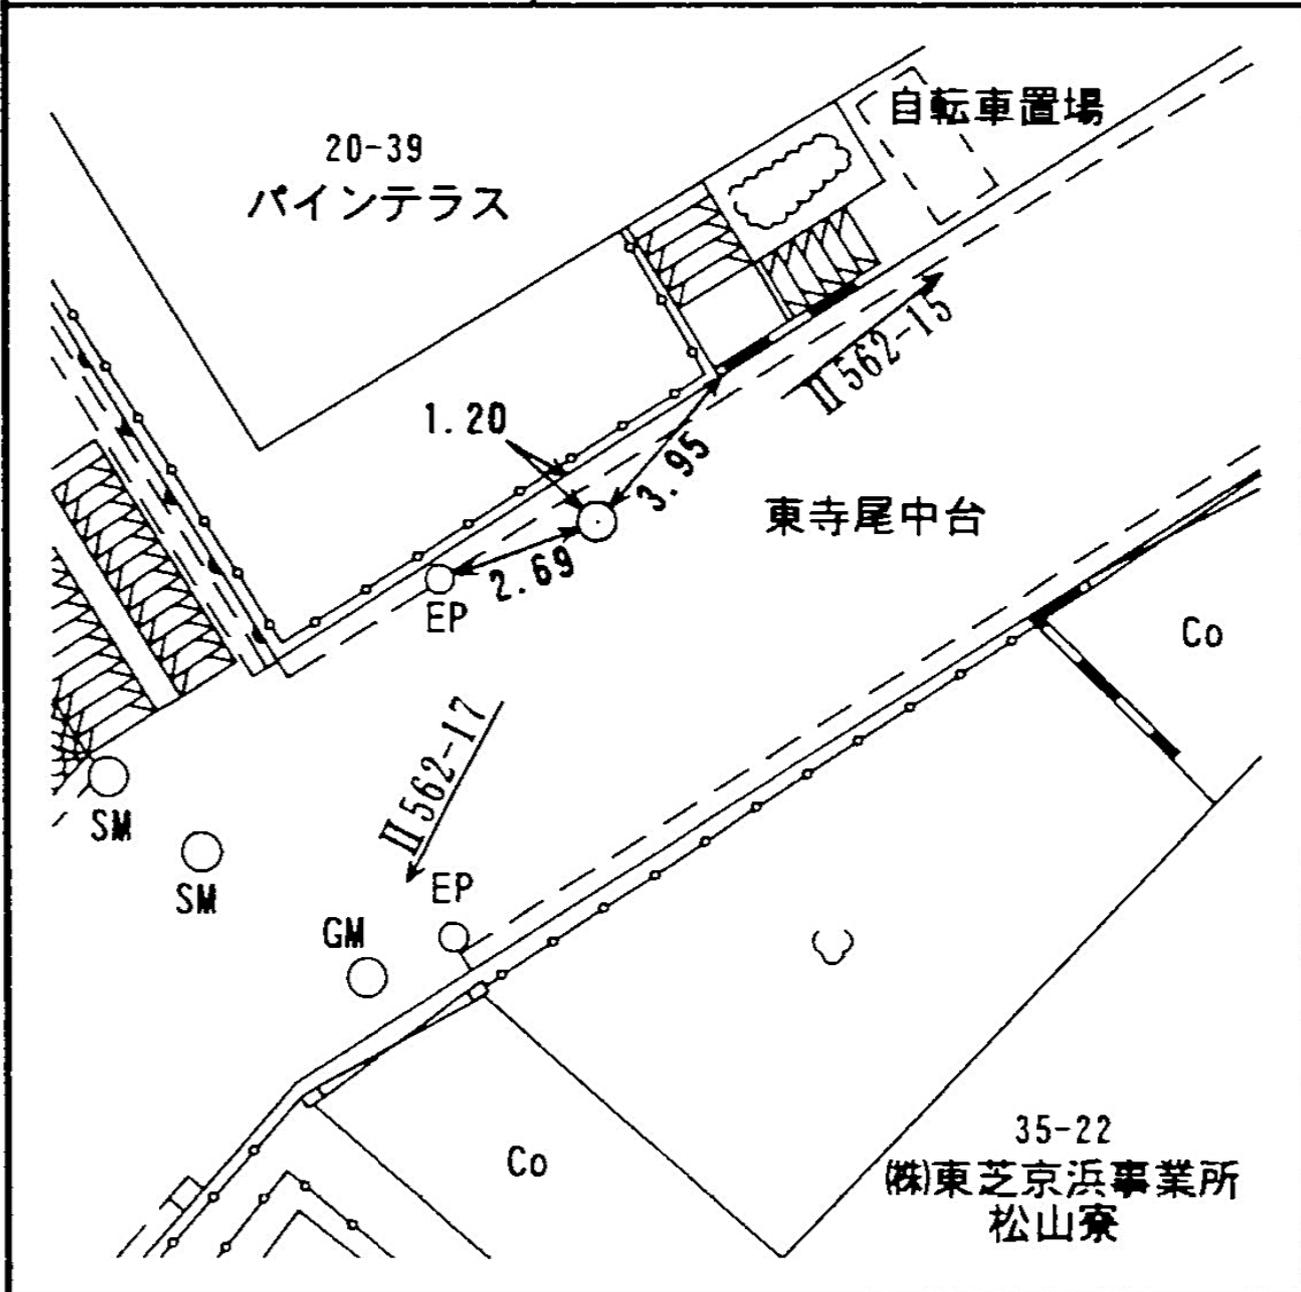

所在地

鶴見区東寺尾東台一二―一番地

✓

標識ノ種類

金属標。鋏。木杭

キザミ

点番号

17

線番号

II 562

要 図

給食棟

II 562-16

東寺尾東台12-1  
市立東台小学校

0.57

0.90


0.32

給水タンク

A棟

B棟

676

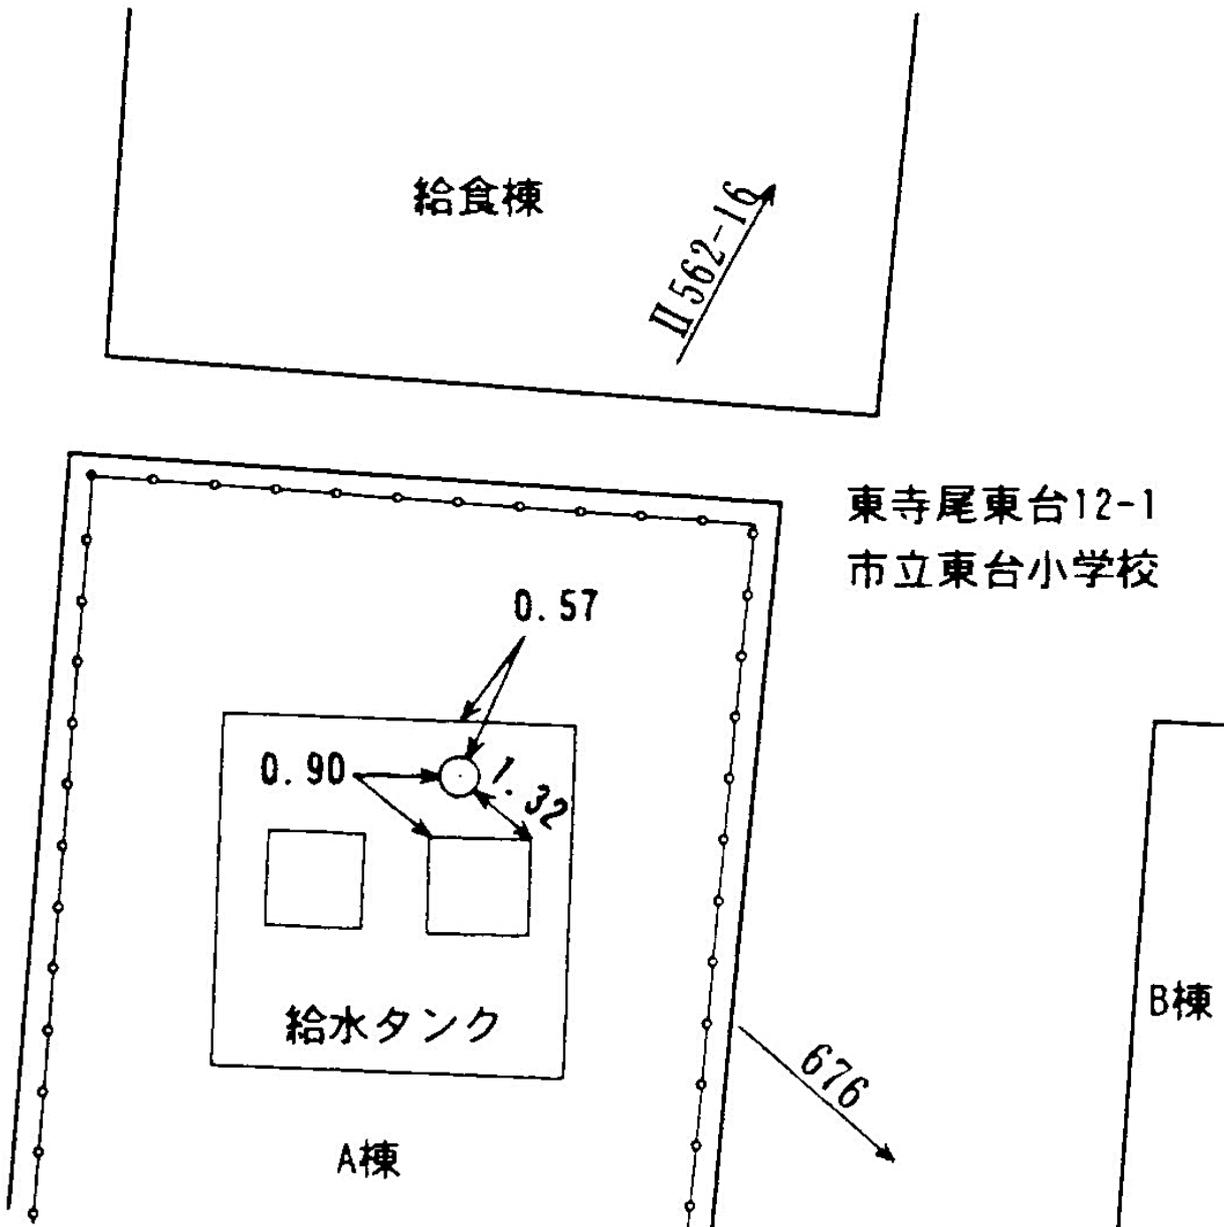


線 番 号	点 番 号	標 識 ノ 種 類	所 在 地
-------------	-------------	-----------	-------

Ⅱ 563	1	<span style="border: 1px solid black; border-radius: 50%; padding: 2px;">金属標</span> 。鋌。木杭
-------	---	---

神奈川県三ツ沢西町一―四〇番地先 ✓

要 図	キザミ
-----	-----

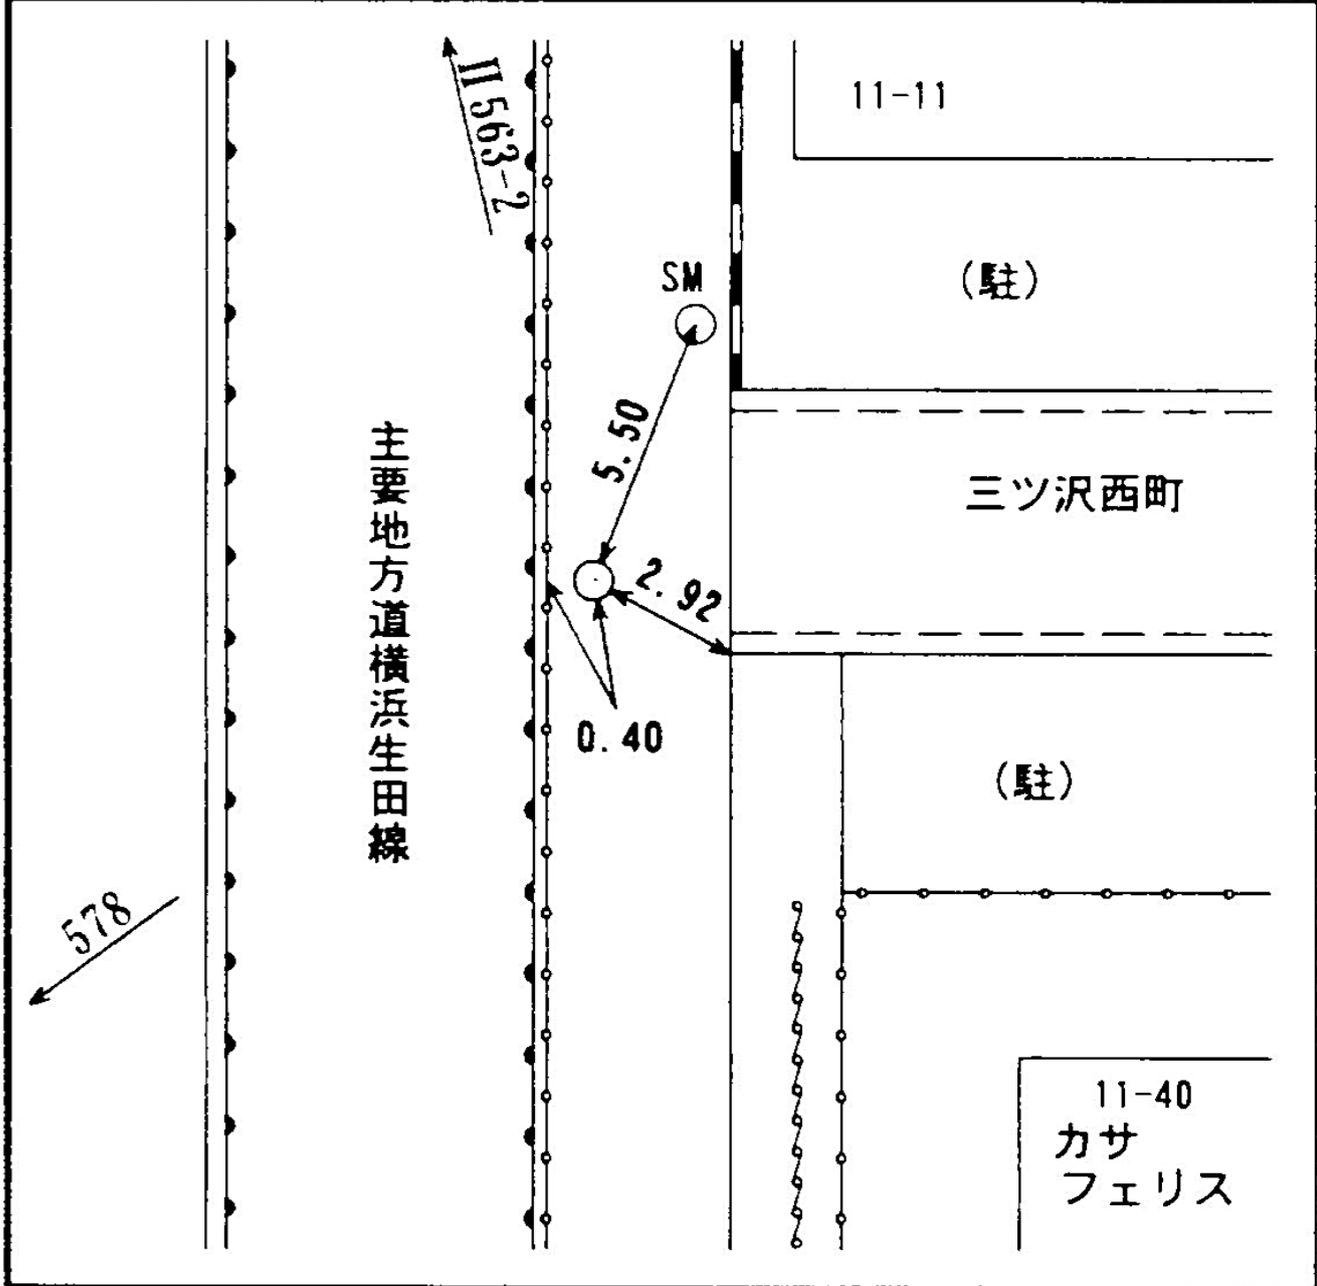


線 番 号	点 番 号	標 識 ノ 種 類	所 在 地
-------------	-------------	-----------	-------

Ⅱ 563	3	<span style="border: 1px solid black; border-radius: 50%; padding: 2px;">金属標</span> 。 鋏。 木杭
-------	---	---

要 図	キザミ
-----	-----

神奈川区三ツ沢上町四一五番地先 ✓

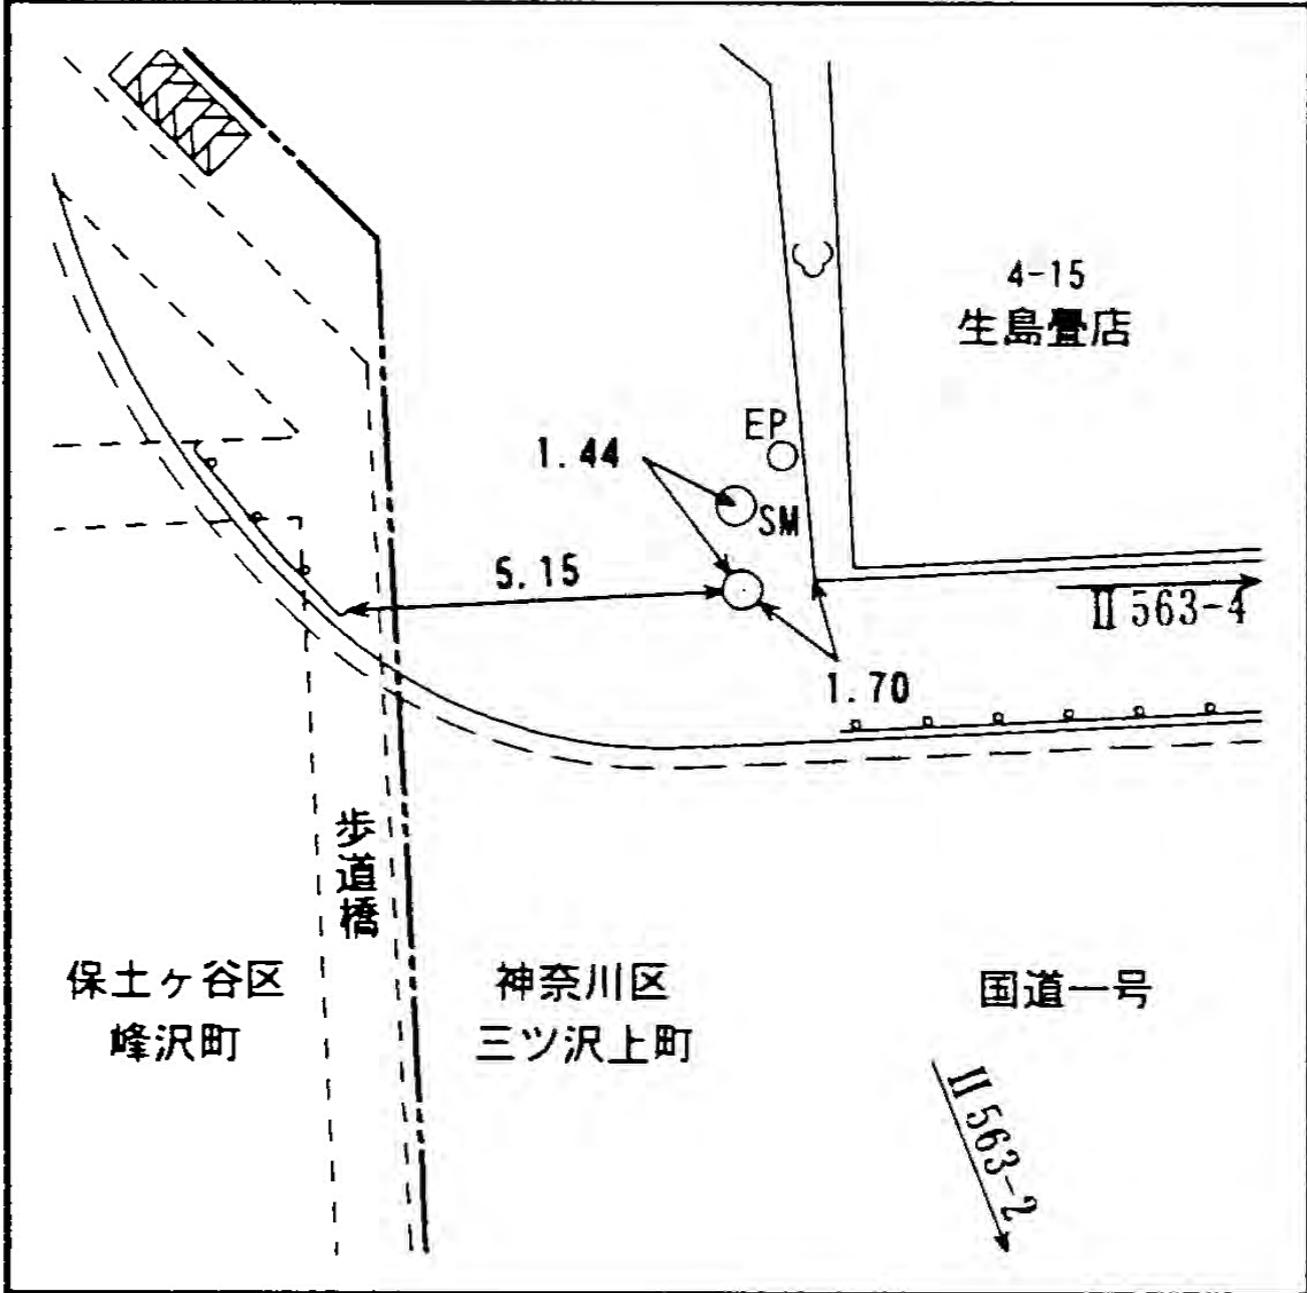

線  
番  
号

点  
番  
号

標 識 ノ 種 類

所 在 地

Ⅱ 563


4

金属標。鋏。木杭


神奈川県三ツ沢上町六一一四番地先

要 図

キザミ

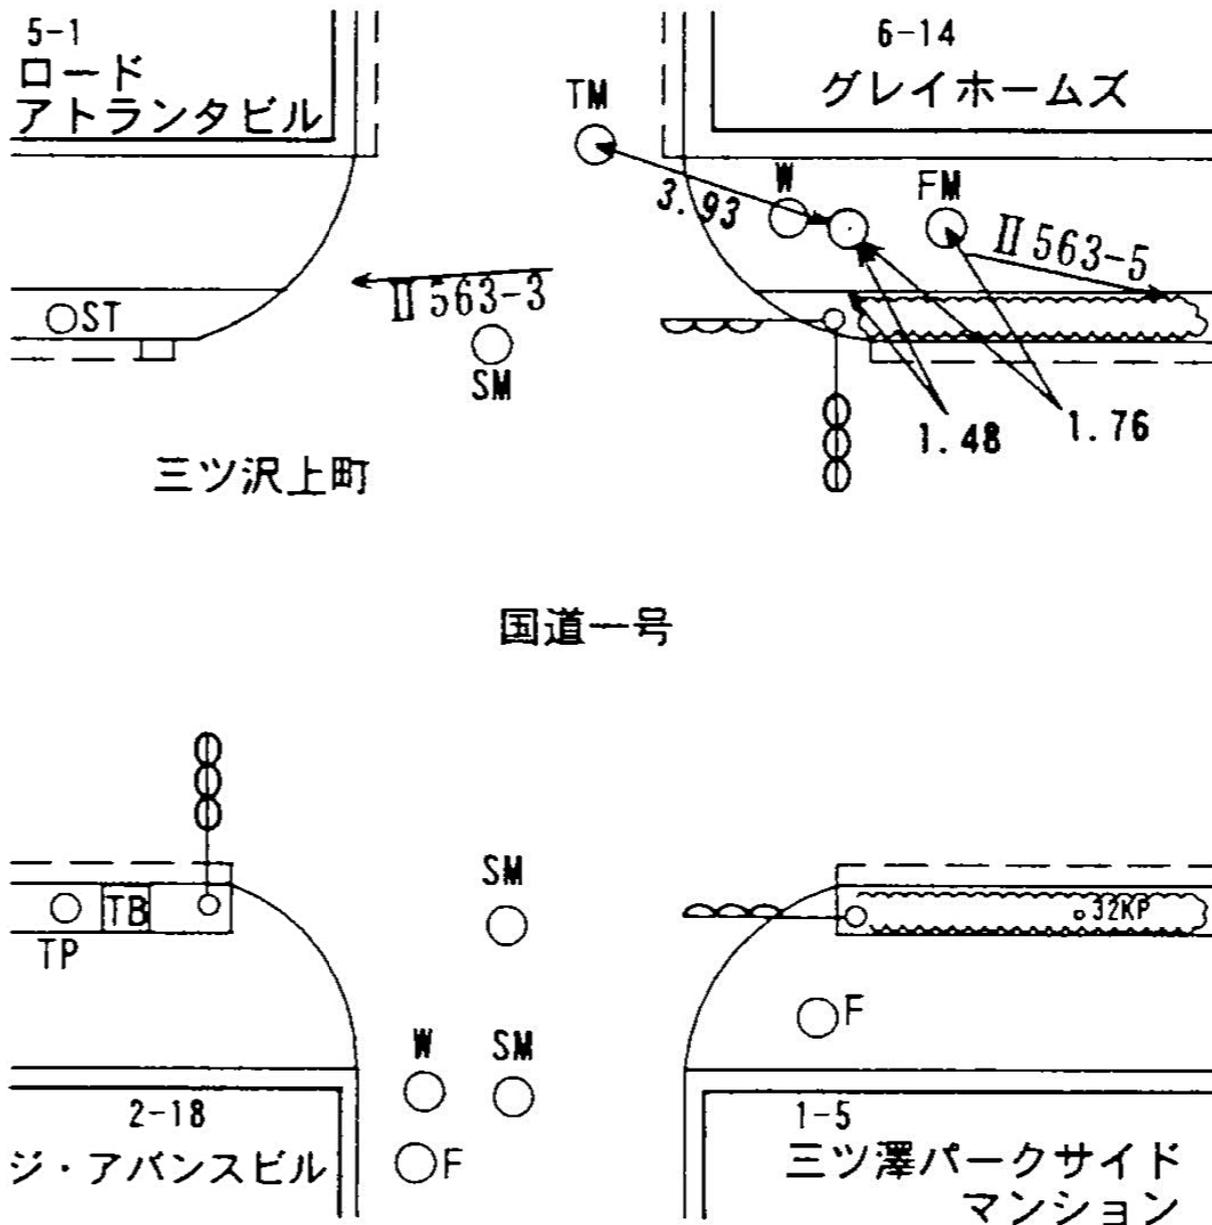

線番号	点番号	標識ノ種類	所在地
II 563	5	(金属標)・鋌・木杭  キザミ	神奈川県三ツ沢中町四一七番地 ✓
要 図			

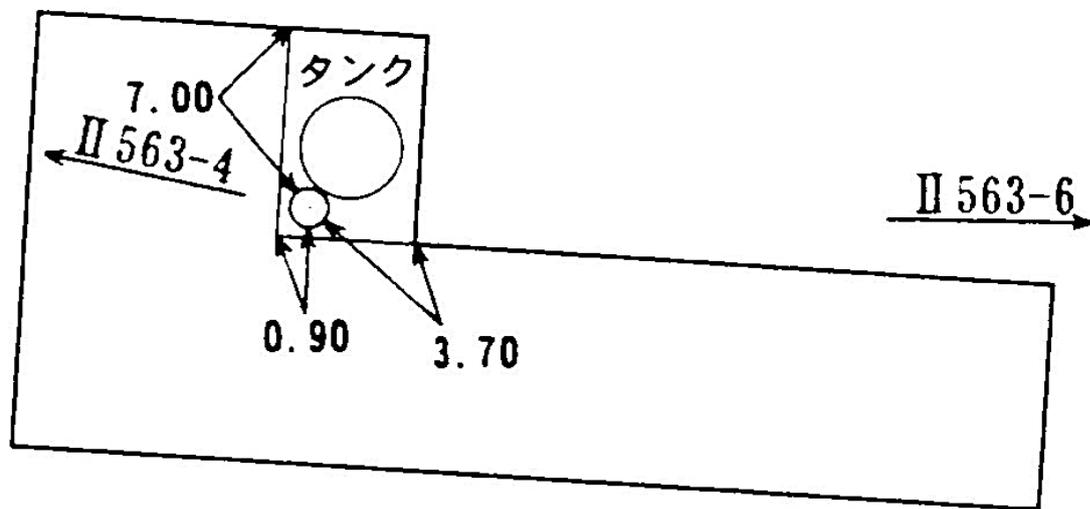

三ツ沢中町4-17  
市立三ツ沢小学校 屋上

II 563-11

線番号	点番号	標識ノ種類	所在地
II 563	7	(金属標) ◦ 鋌 ◦ 木杭  キザミ	神奈川県三ツ沢下町六一九番地先  ✓
要 図			




線 番 号	点 番 号	標 識 ノ 種 類	所 在 地
-------------	-------------	-----------	-------

II 563	9	<p>金属標。鋏。木杭</p>
--------	---	-----------------

要 図	キザミ
-----	-----

神奈川県三ツ沢下町三―二〇番地先 ✓

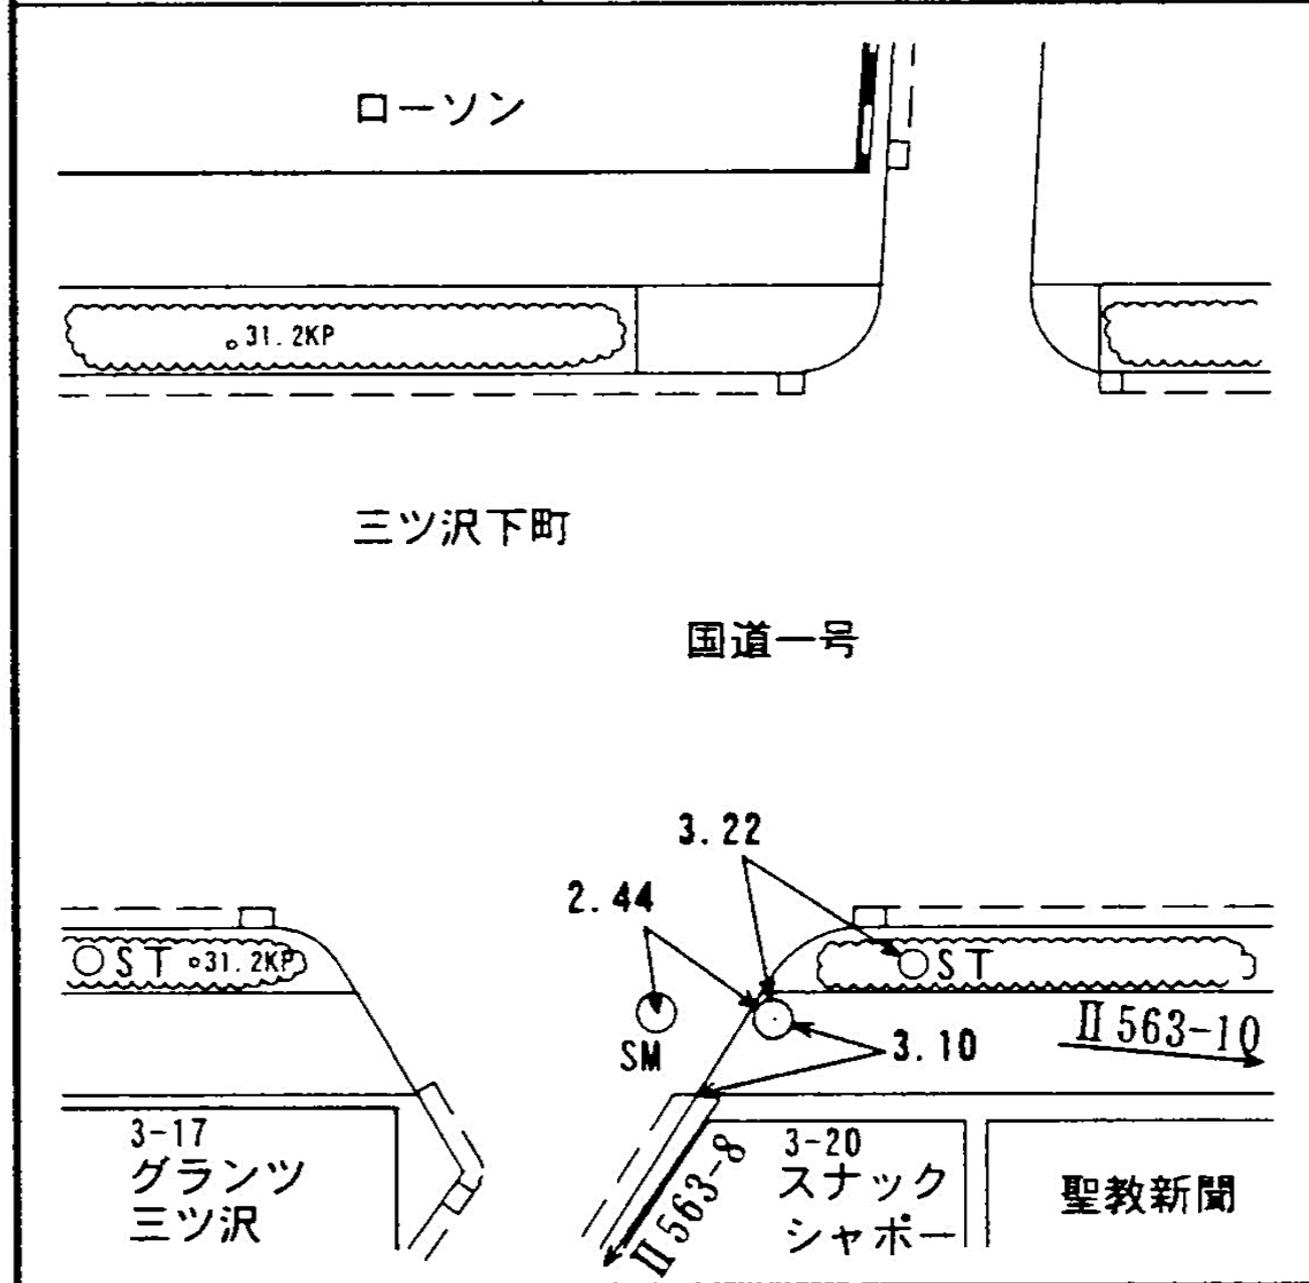

所在地

神奈川県三ツ沢下町六番地先

標識ノ種類

金属標。鋏。木杭

点番号


10

線番号

II 563


キザミ

要 図

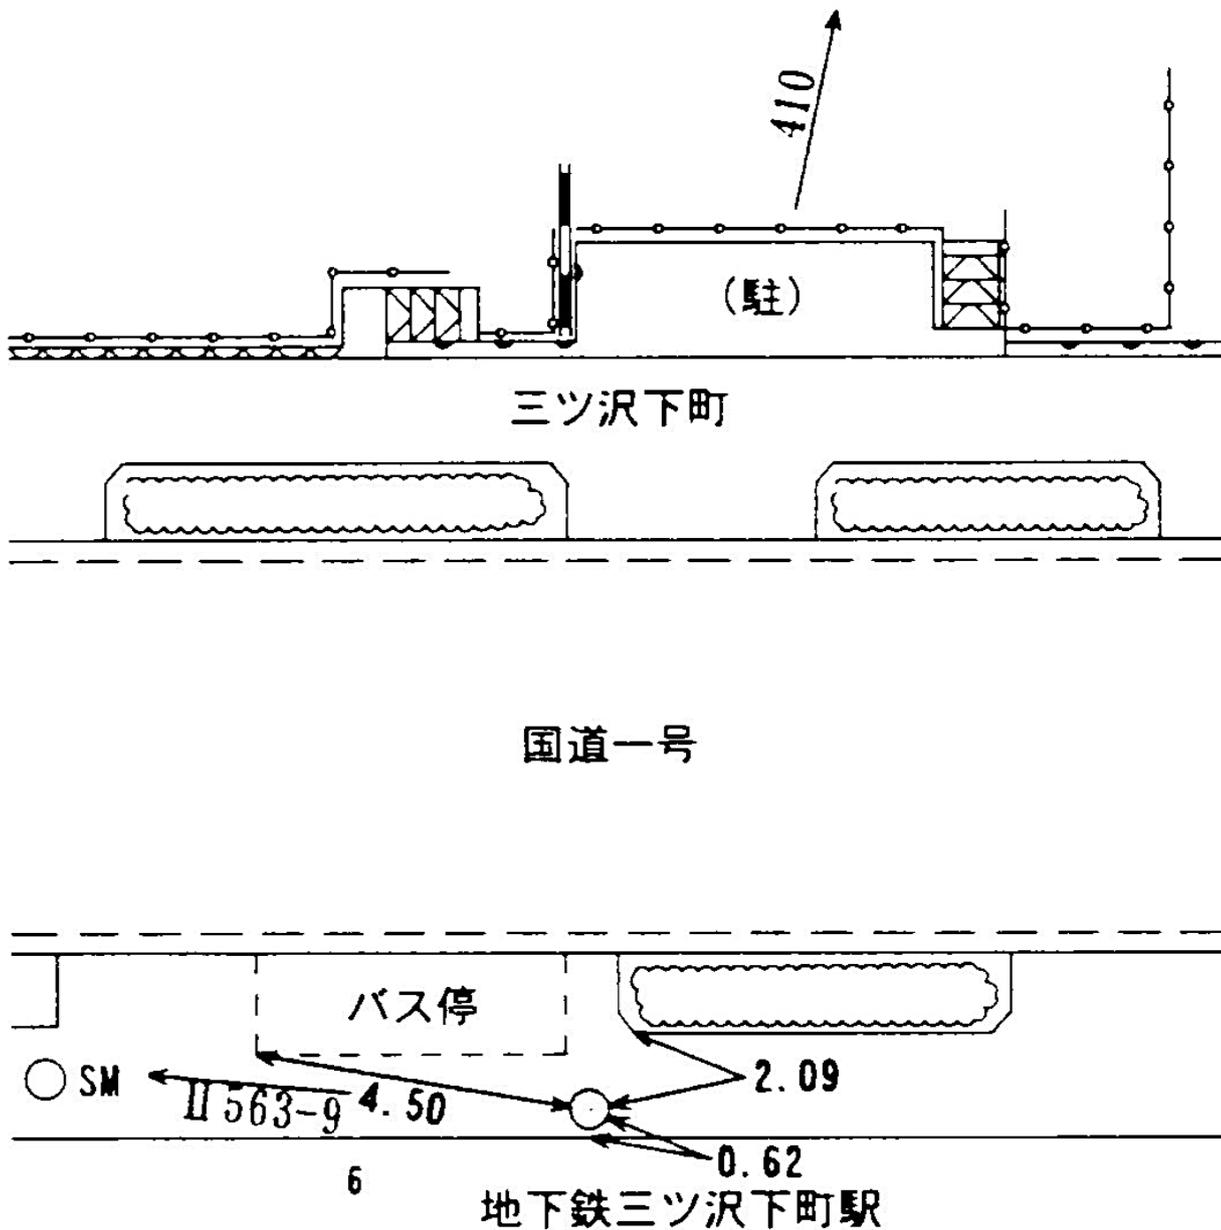


線 番 号	点 番 号	標 識 ノ 種 類	所 在 地
-------------	-------------	-----------	-------

Ⅱ 564	1	(金属標) ◦ 鋌 ◦ 木杭  キザミ	都築区平台二一番地先 ✓
要 図			

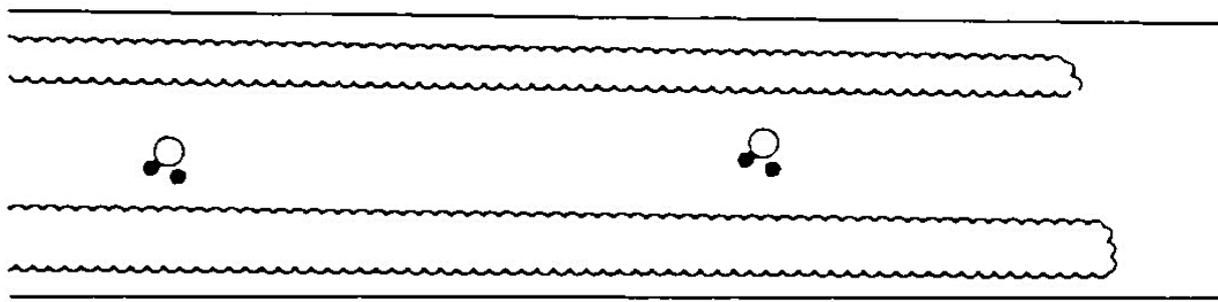

平台

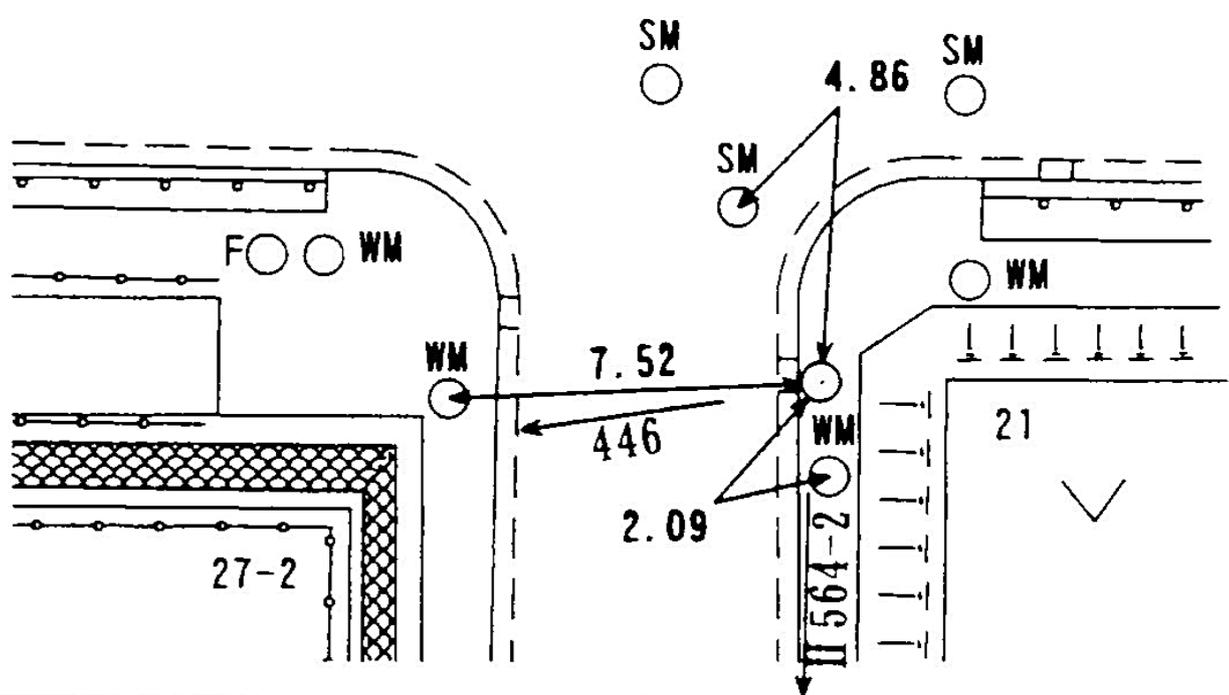

所在地

都築区東方町二四四五番地先

標識ノ種類

金属標。鋏。木杭

点番号


2

線番号

II 564

キザミ


要 図

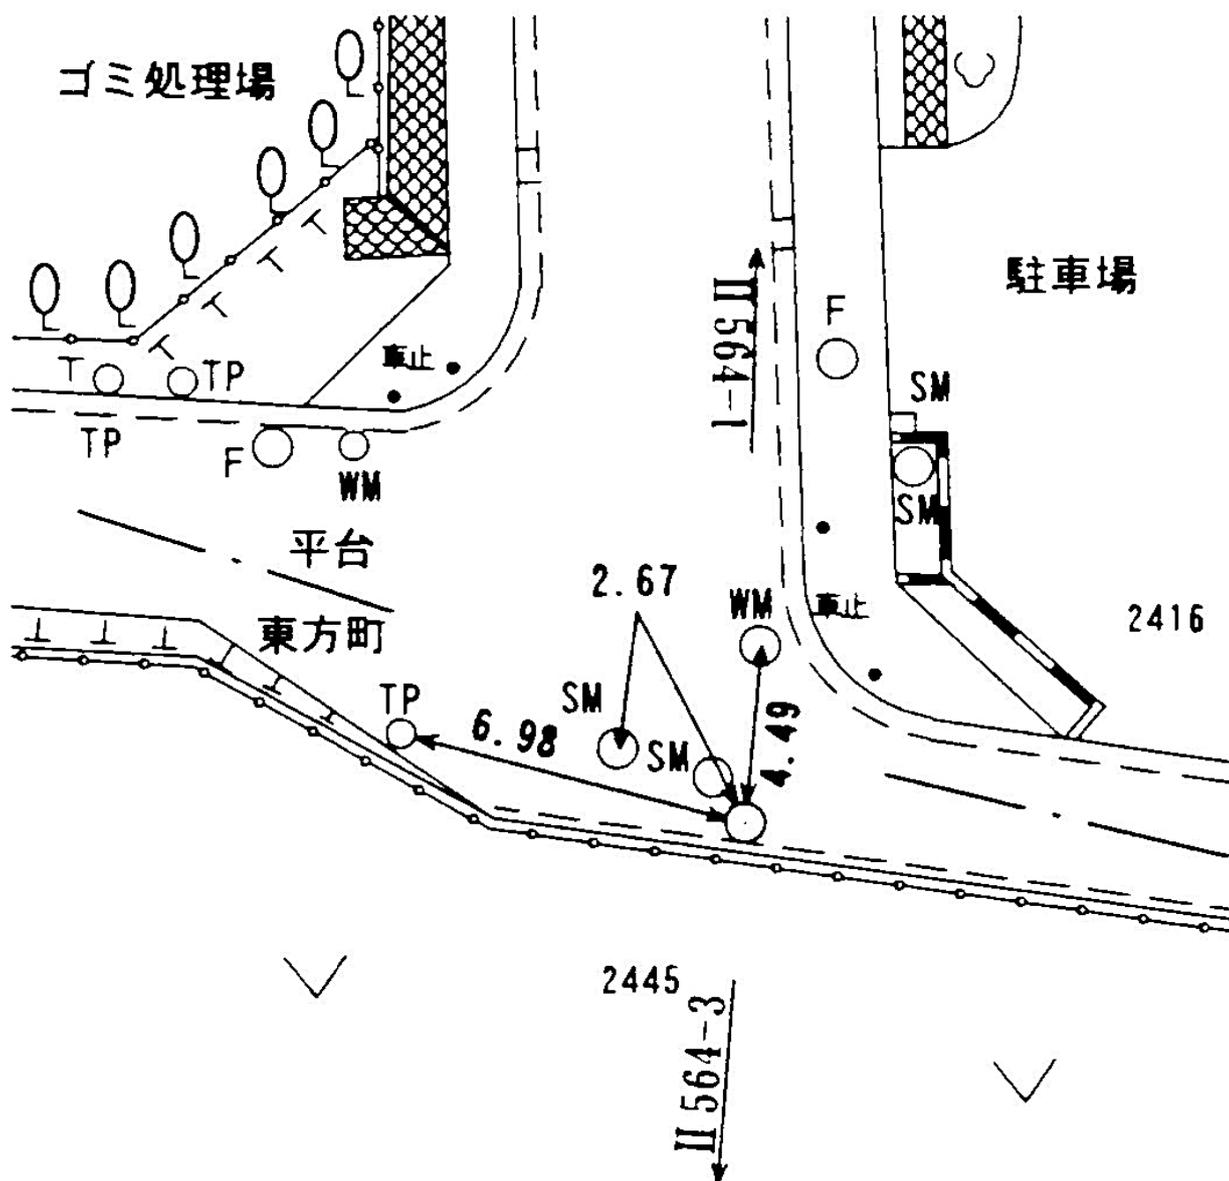

線 番 号	点 番 号	標 識 ノ 種 類	所 在 地
-------------	-------------	-----------	-------

Ⅱ 564	3	<span style="border: 1px solid black; border-radius: 50%; padding: 2px;">金属標</span> 。 鋏。 木杭	都築区池辺町一五四四番地先
-------	---	---	---------------

要 図	キザミ	
-----	-----	--

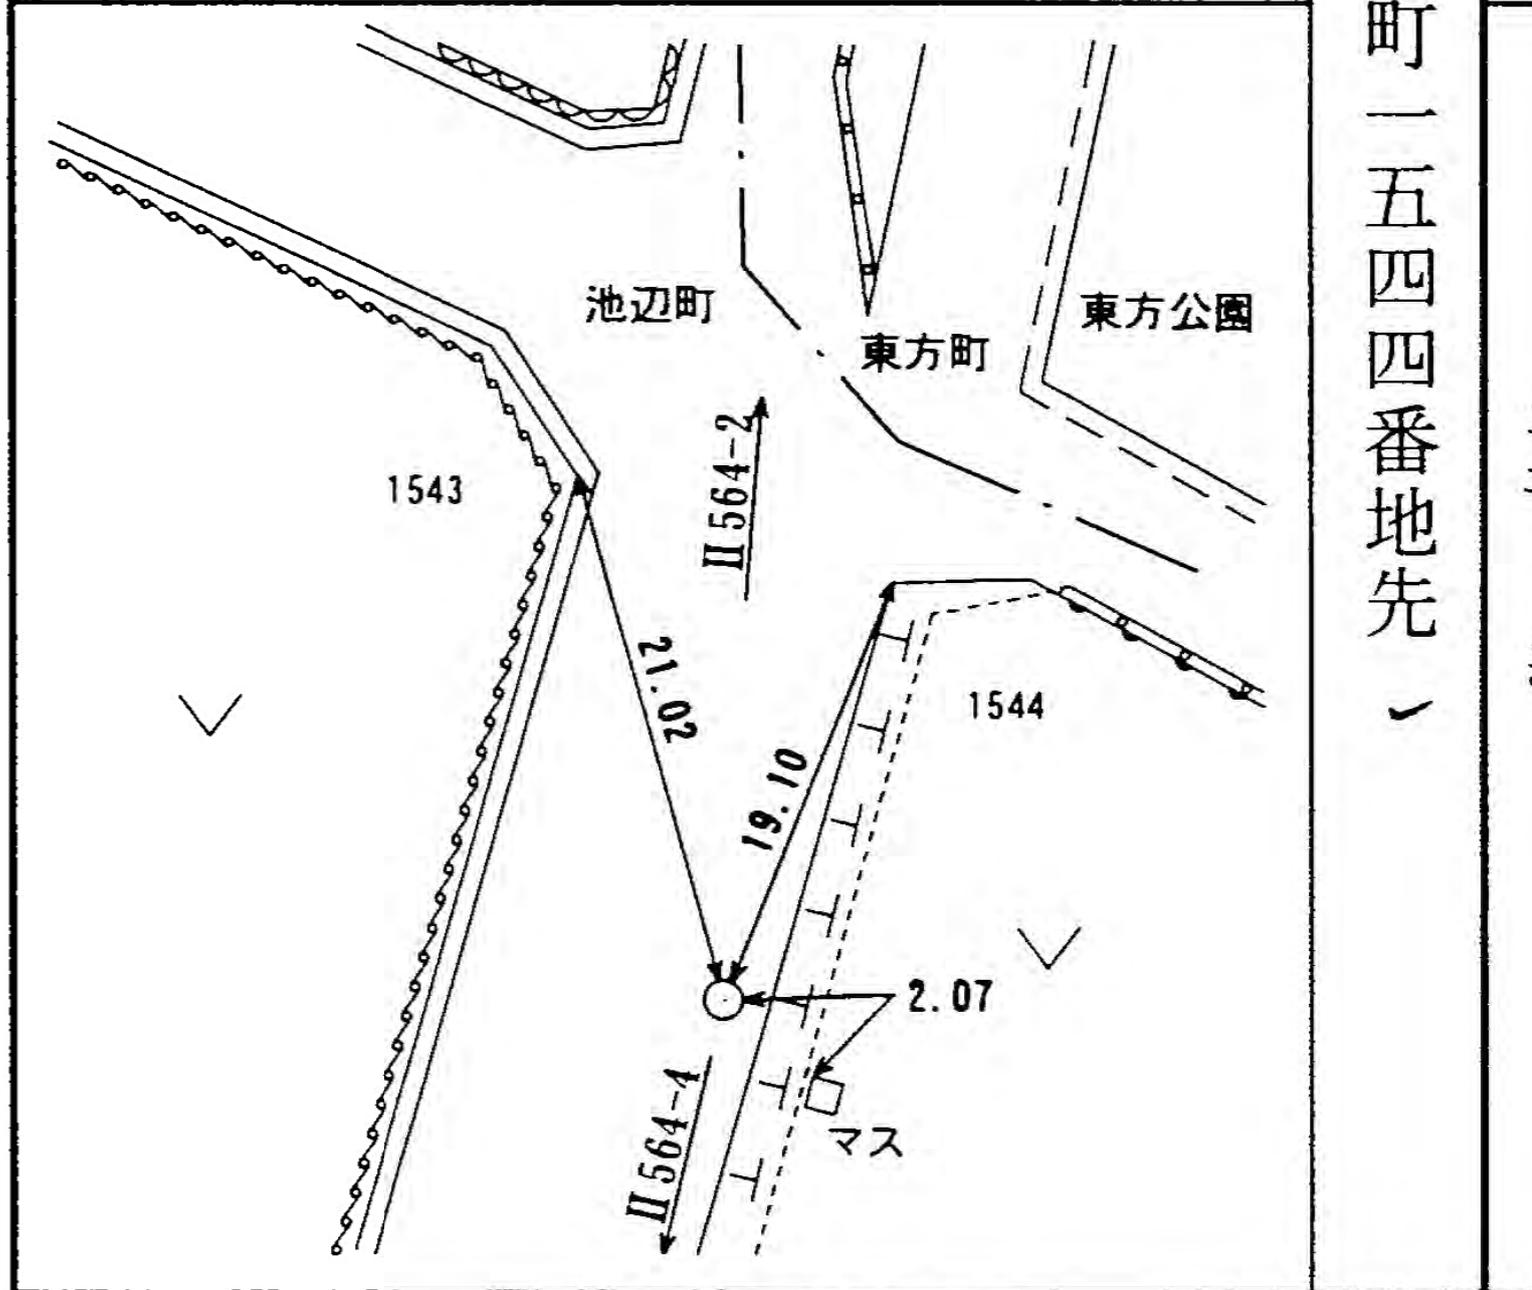

所在地

都築区池辺町一五六八番地先

標識ノ種類

金属標。鋌。木杭

点番号


4

線番号

II 564

キザミ

要 図

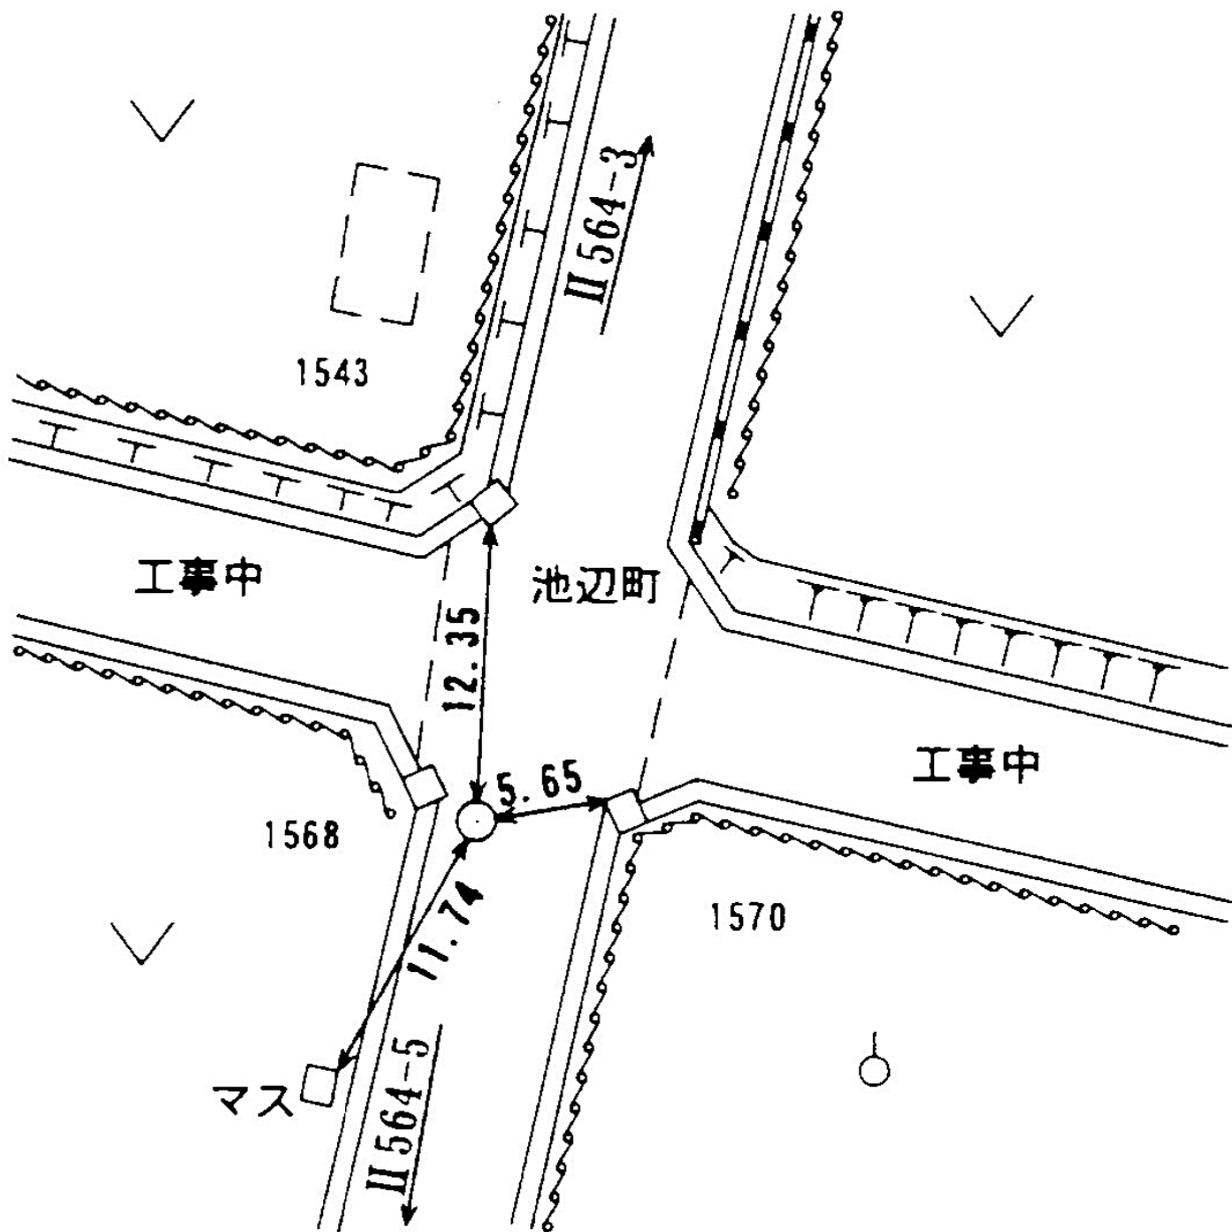

所在地

都築区池辺町一五二六番地先

標識ノ種類

金属標。鋏。木杭

点番号


5

線番号

II 564

キザミ

要 図

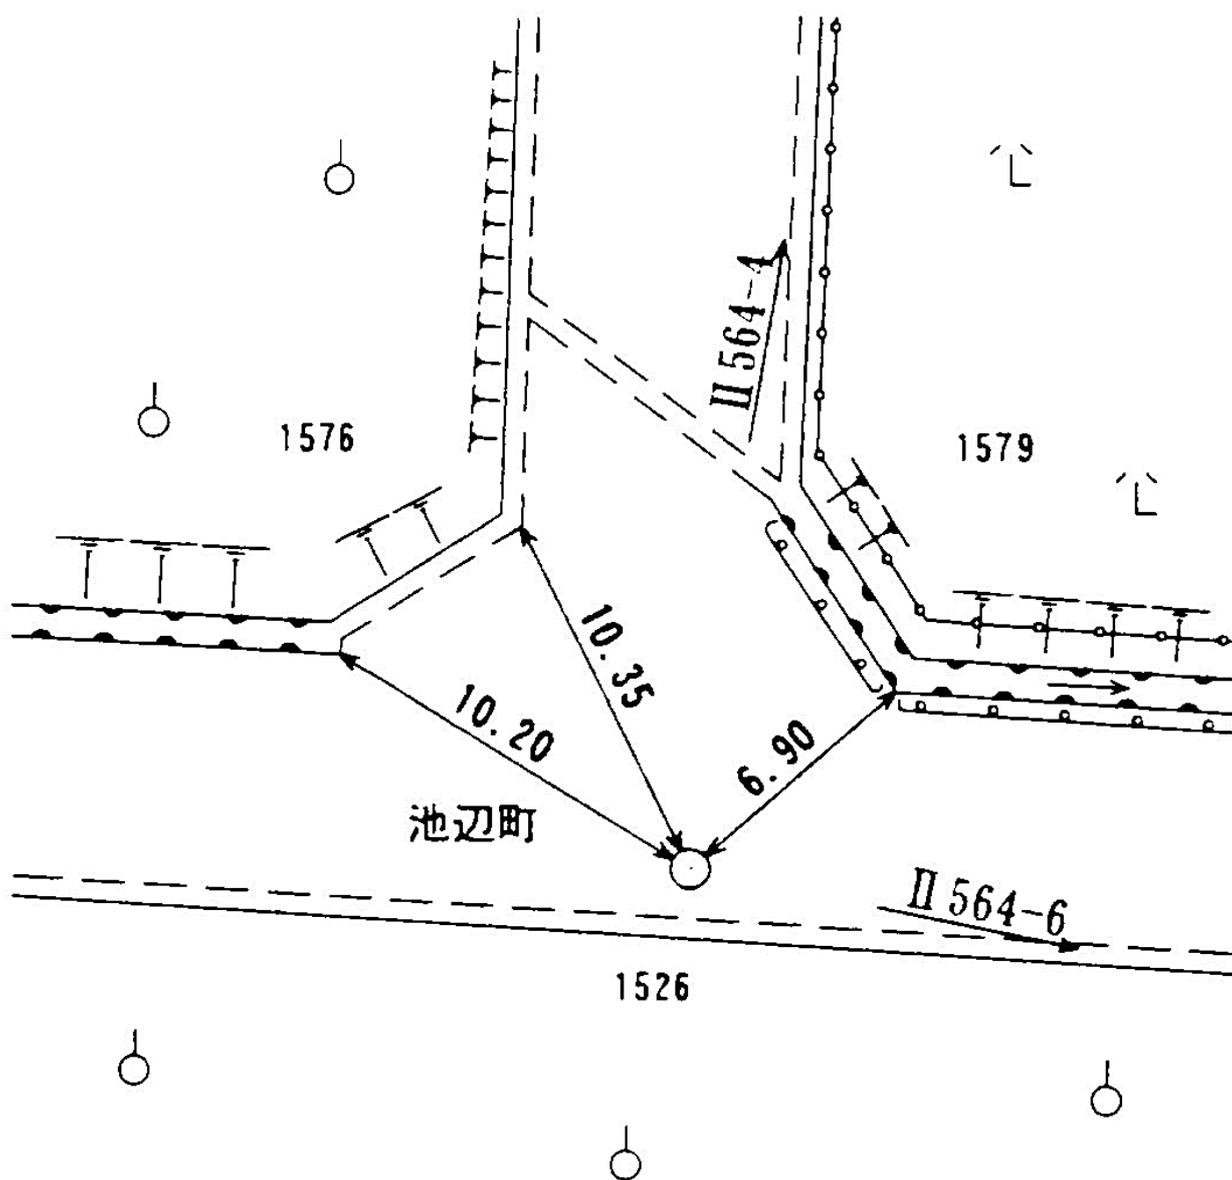

所在地

都築区池辺町一五七九番地先 ✓

標識ノ種類

金属標。鋏。木杭

キザミ

点番号


6

線番号

II 564

要


図

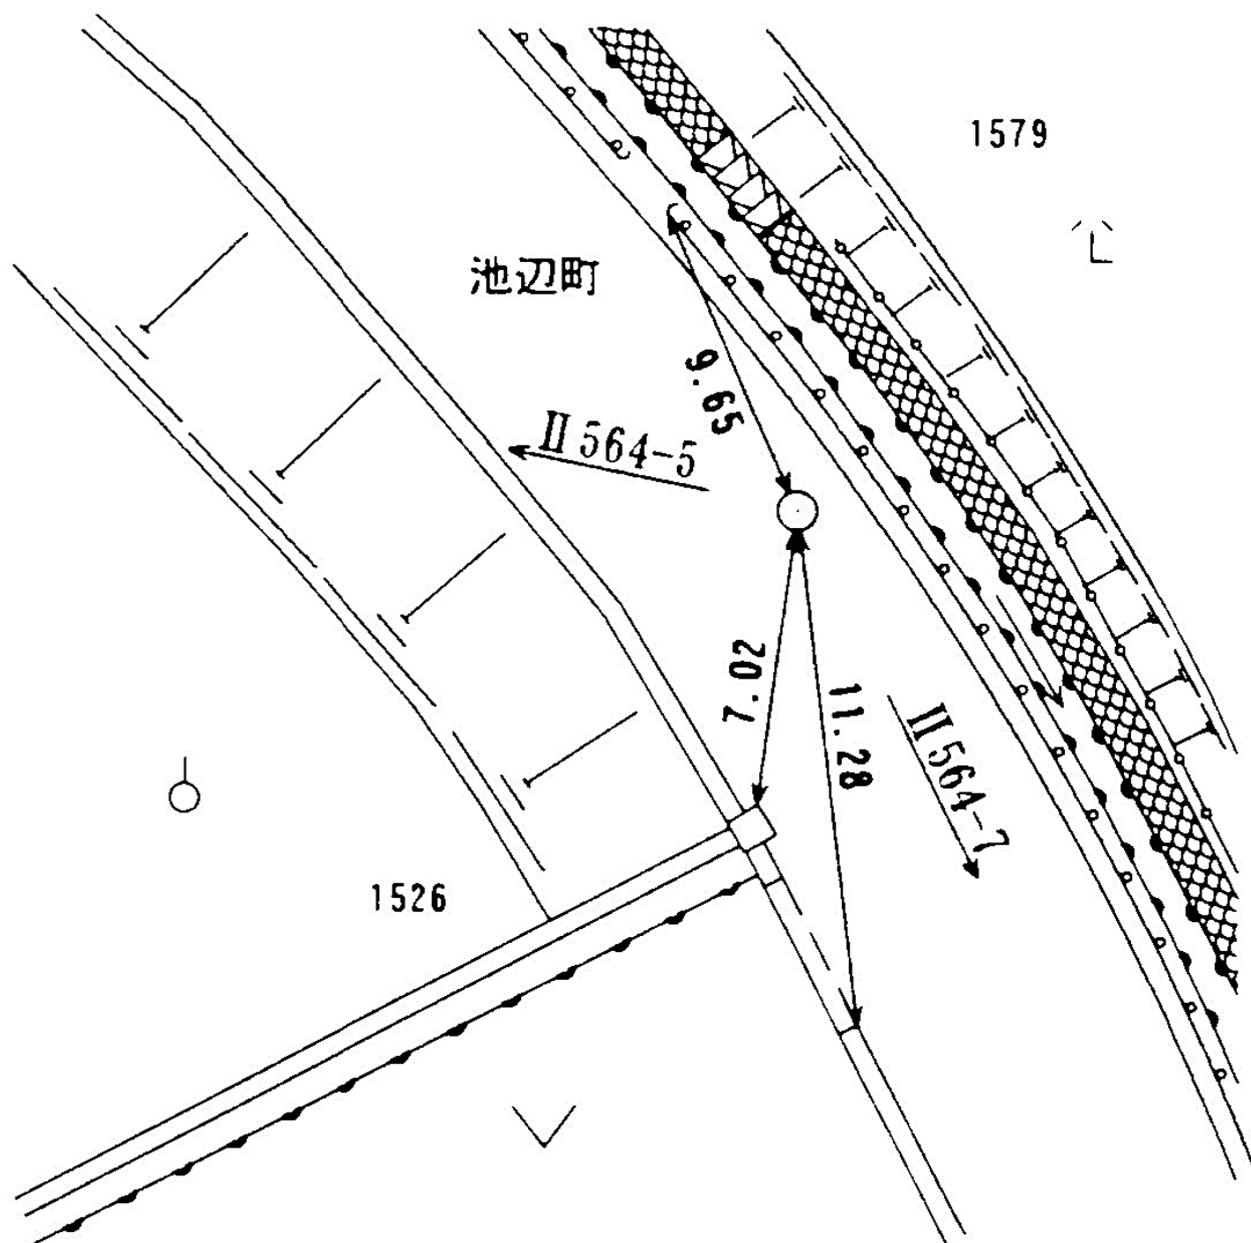

線 番 号	点 番 号	標 識 ノ 種 類	所 在 地
-------------	-------------	-----------	-------

Ⅱ 564	7	<span style="border: 1px solid black; border-radius: 50%; padding: 2px;">金属標</span> 。 鋏。 木杭	都築区池辺町一七三〇番地先 ✓
-------	---	---	-----------------

要 図	キザミ	
-----	-----	--

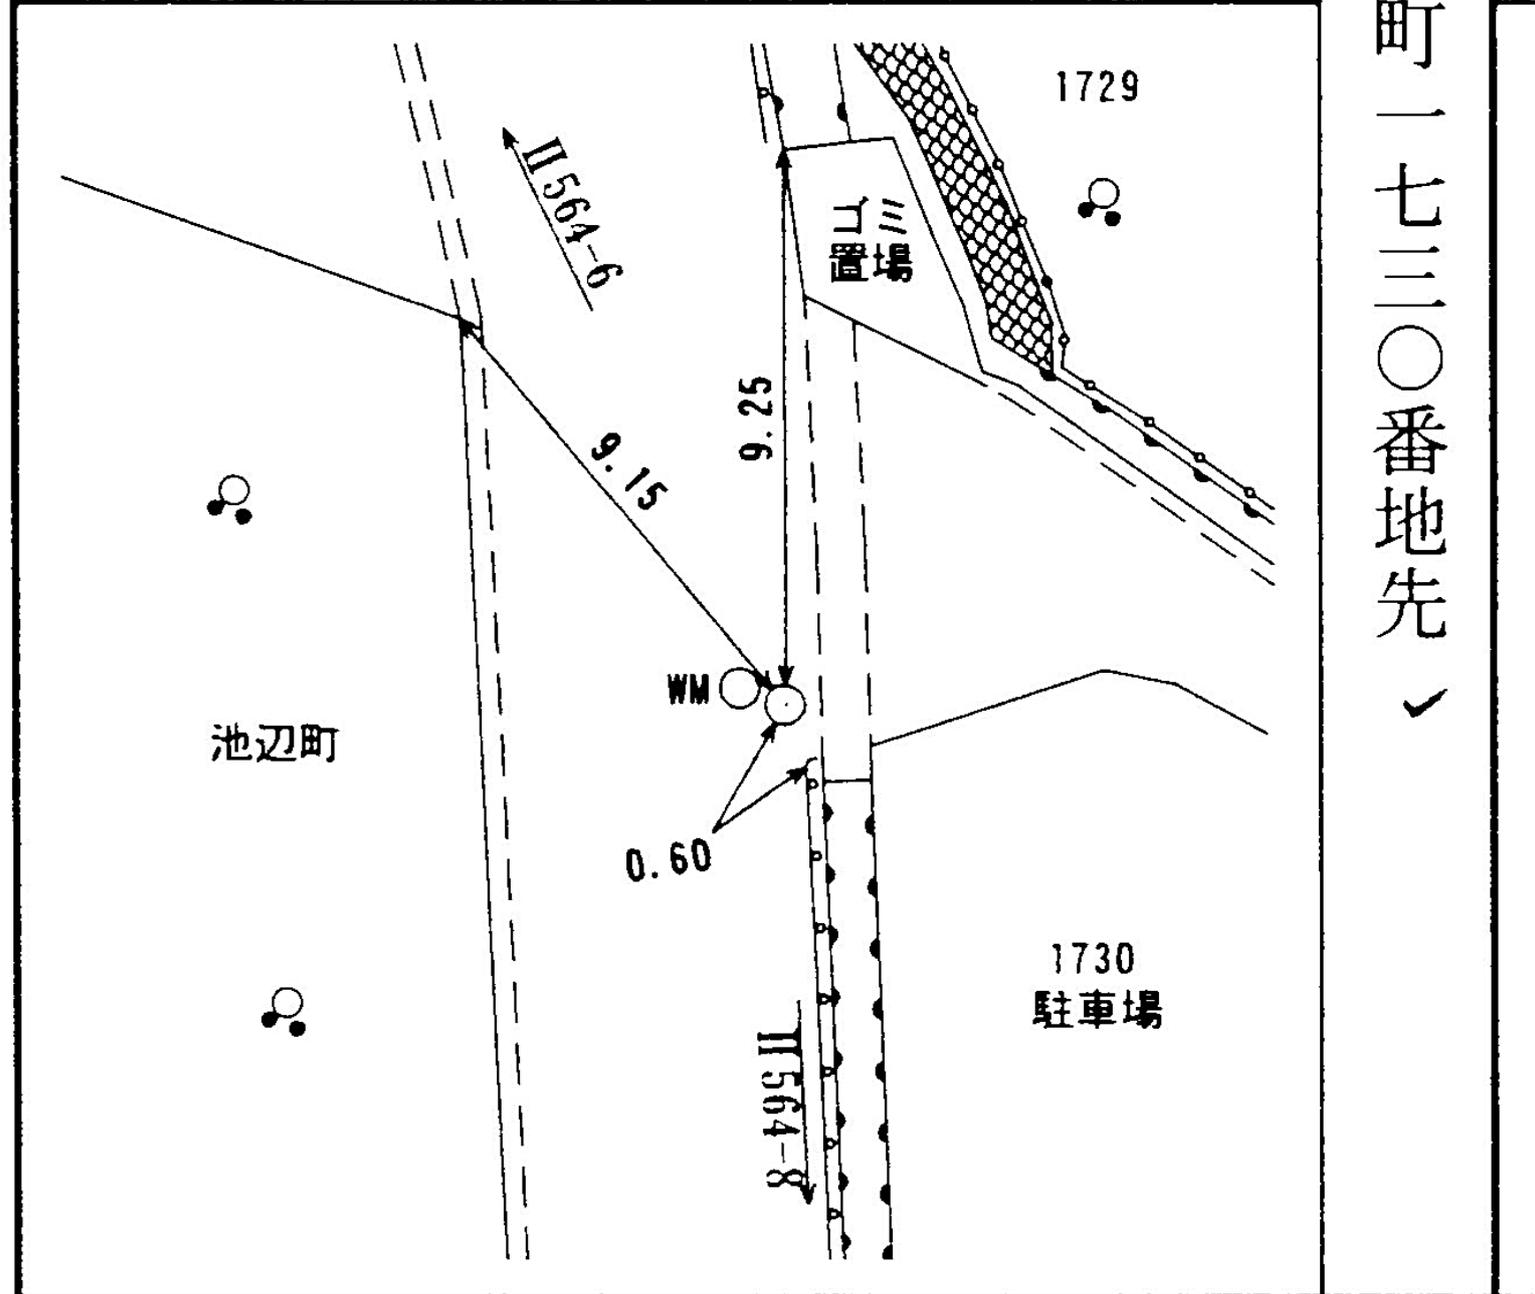

所在地

都築区池辺町一八二六番地先 ✓

標識ノ種類

金属標。鋏。木杭

点番号


8

線番号

II 564

キザミ


要 図

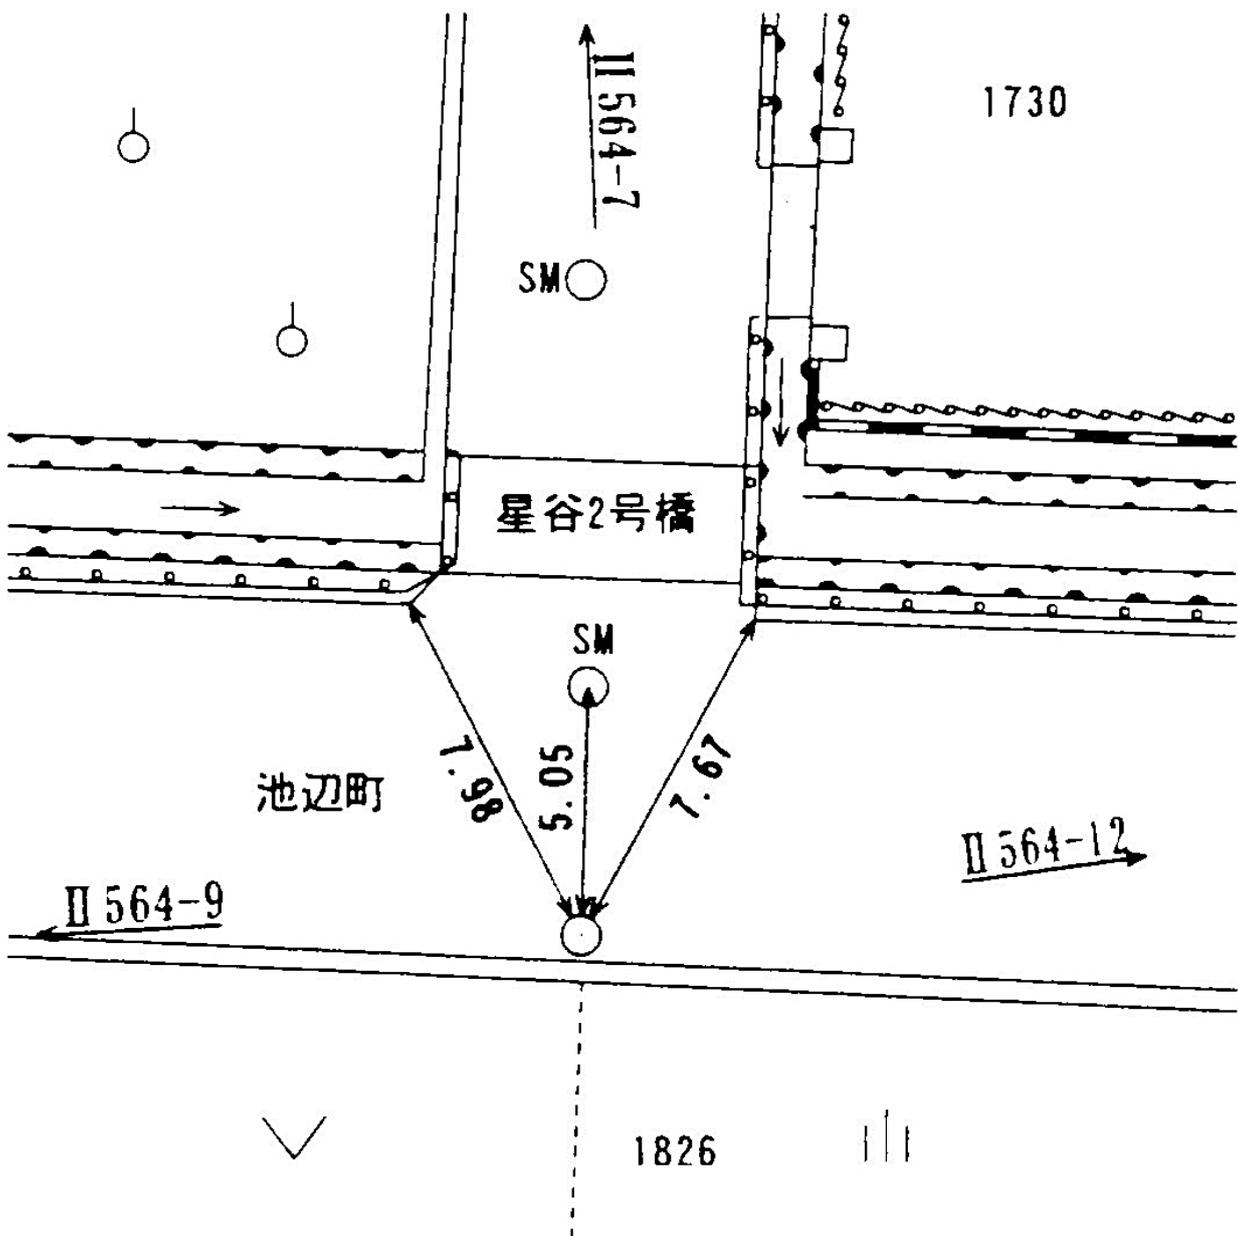

線 番 号	点 番 号	標 識 ノ 種 類	所 在 地
-------------	-------------	-----------	-------


Ⅱ 564	9	(金属標) ◦ 鋌 ◦ 木杭  キザミ
-------	---	---------------------------

要 図	キザミ
-----	-----

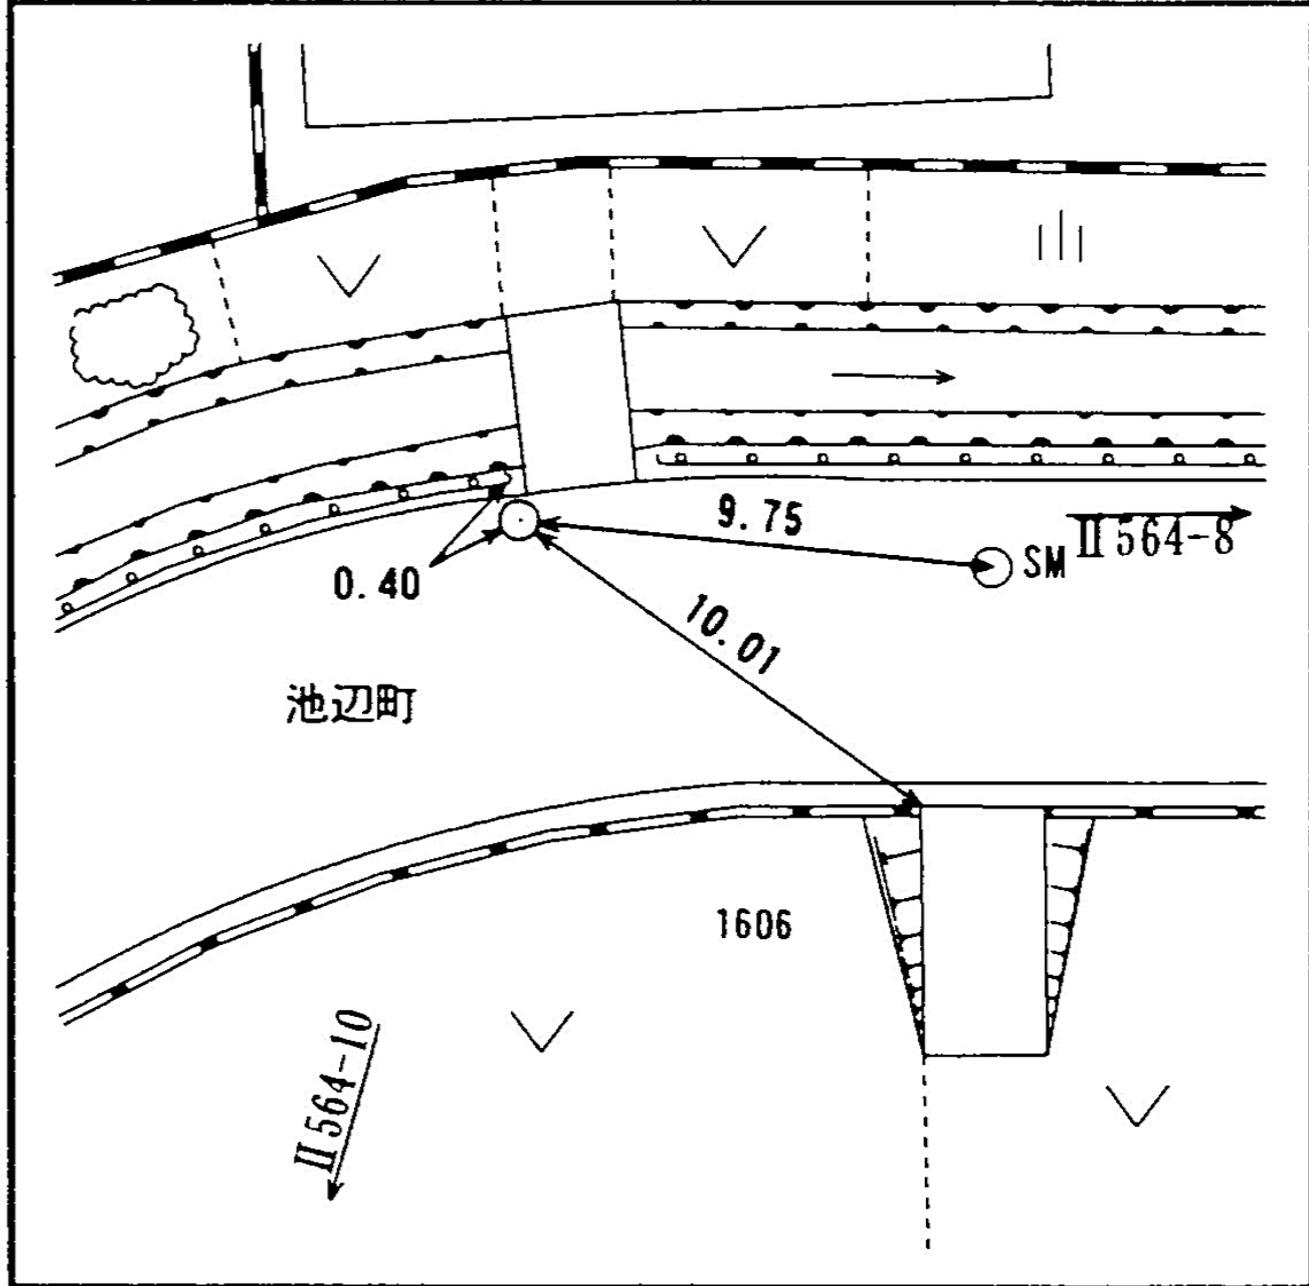

都築区池辺町一六〇六番地先 ✓

線 番 号	点 番 号	標 識 ノ 種 類	所 在 地
Ⅱ 564	11	<span style="border: 1px solid black; border-radius: 50%; padding: 2px;">金属標</span> 。鋏。木杭	都築区池辺町二二一八番地先✓
要 図		キザミ	

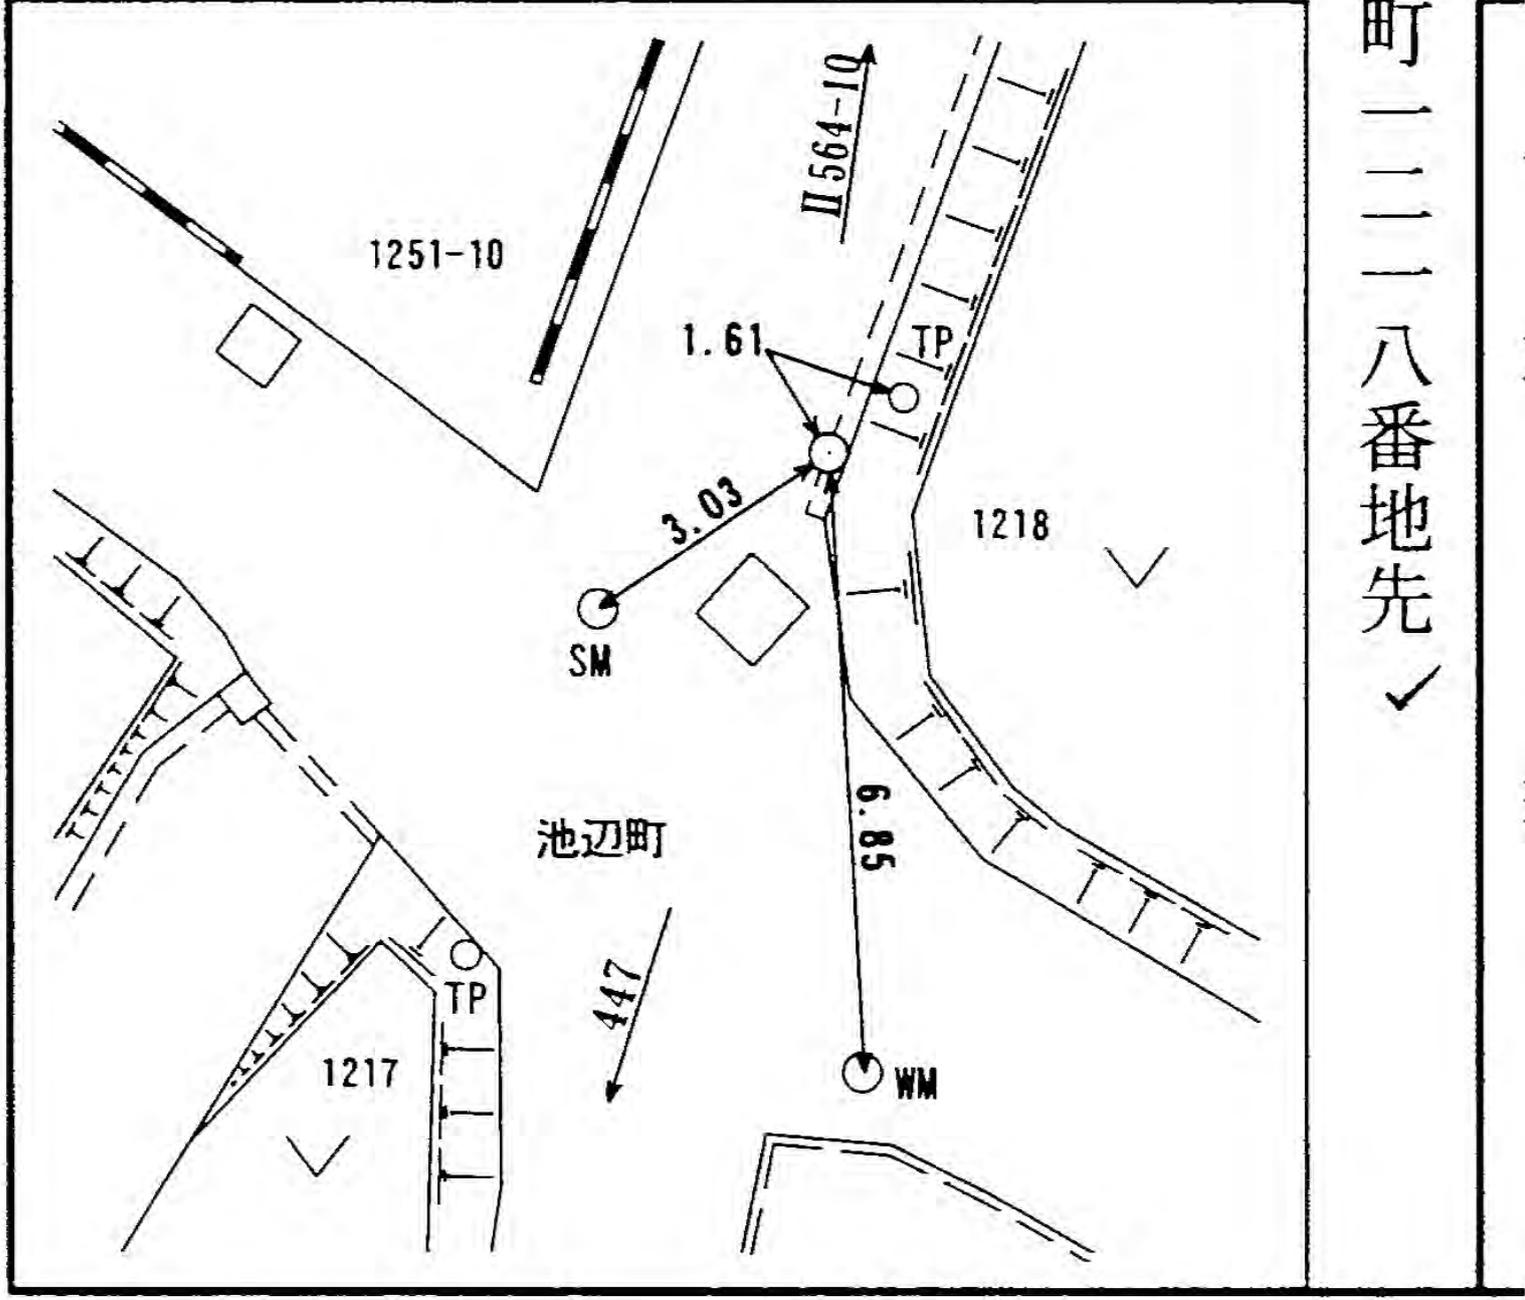

所在地

都築区池辺町一七一〇番地先

✓

標識ノ種類

金属標。鋌。木杭

キザミ


点番号

12


線番号

II 564

要 図

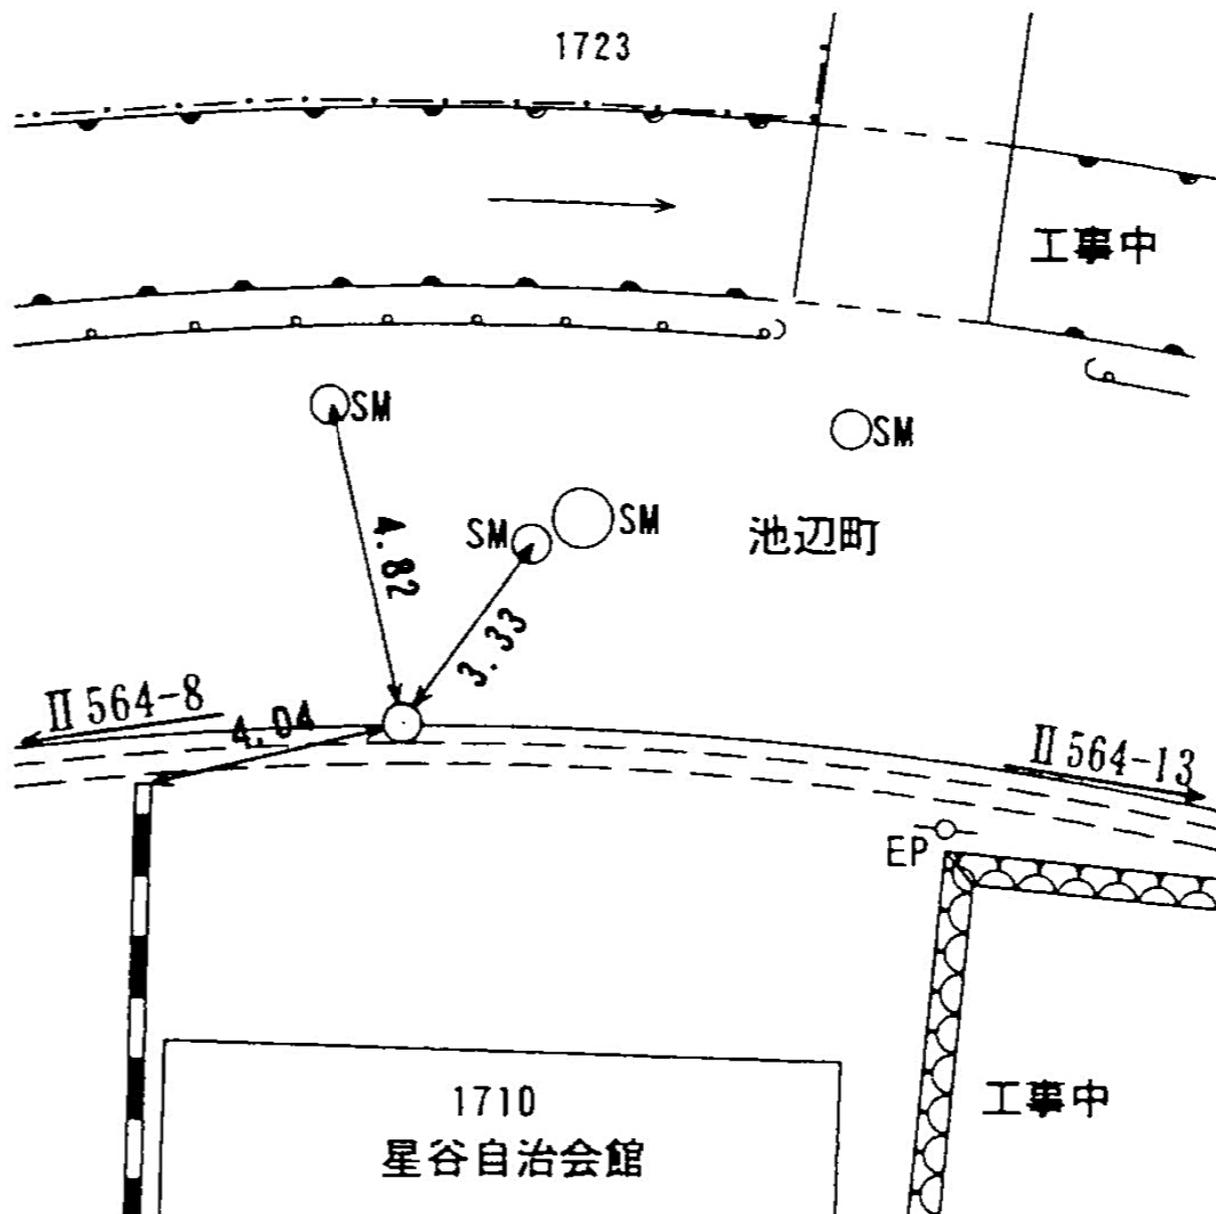

線 番 号	点 番 号	標 識 ノ 種 類	所 在 地
Ⅱ 564	13	<span style="border: 1px solid black; border-radius: 50%; padding: 2px;">金属標</span> 。鋌。木杭	都築区池辺町一九三一番地先
要 図		キザミ	

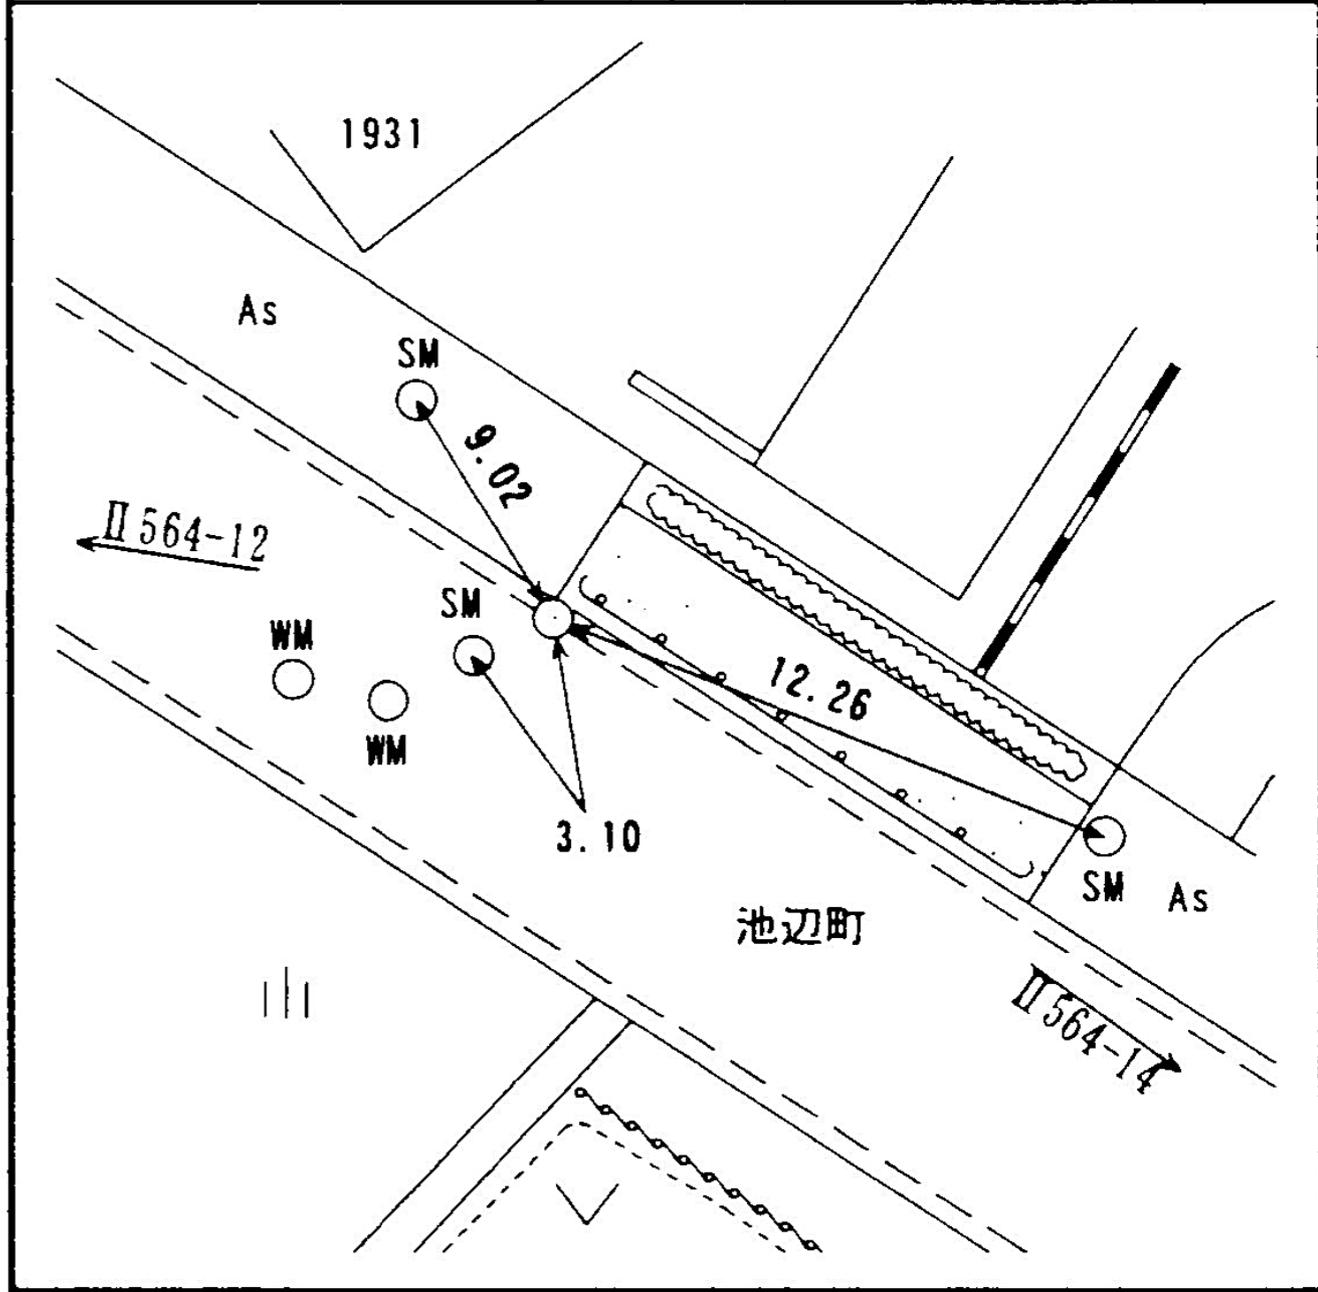

所在地

都築区池辺町一九四二番地先 ✓

標識ノ種類

金属標。鋸。木杭

キザミ


点番号

14

線番号

II 564

要 図

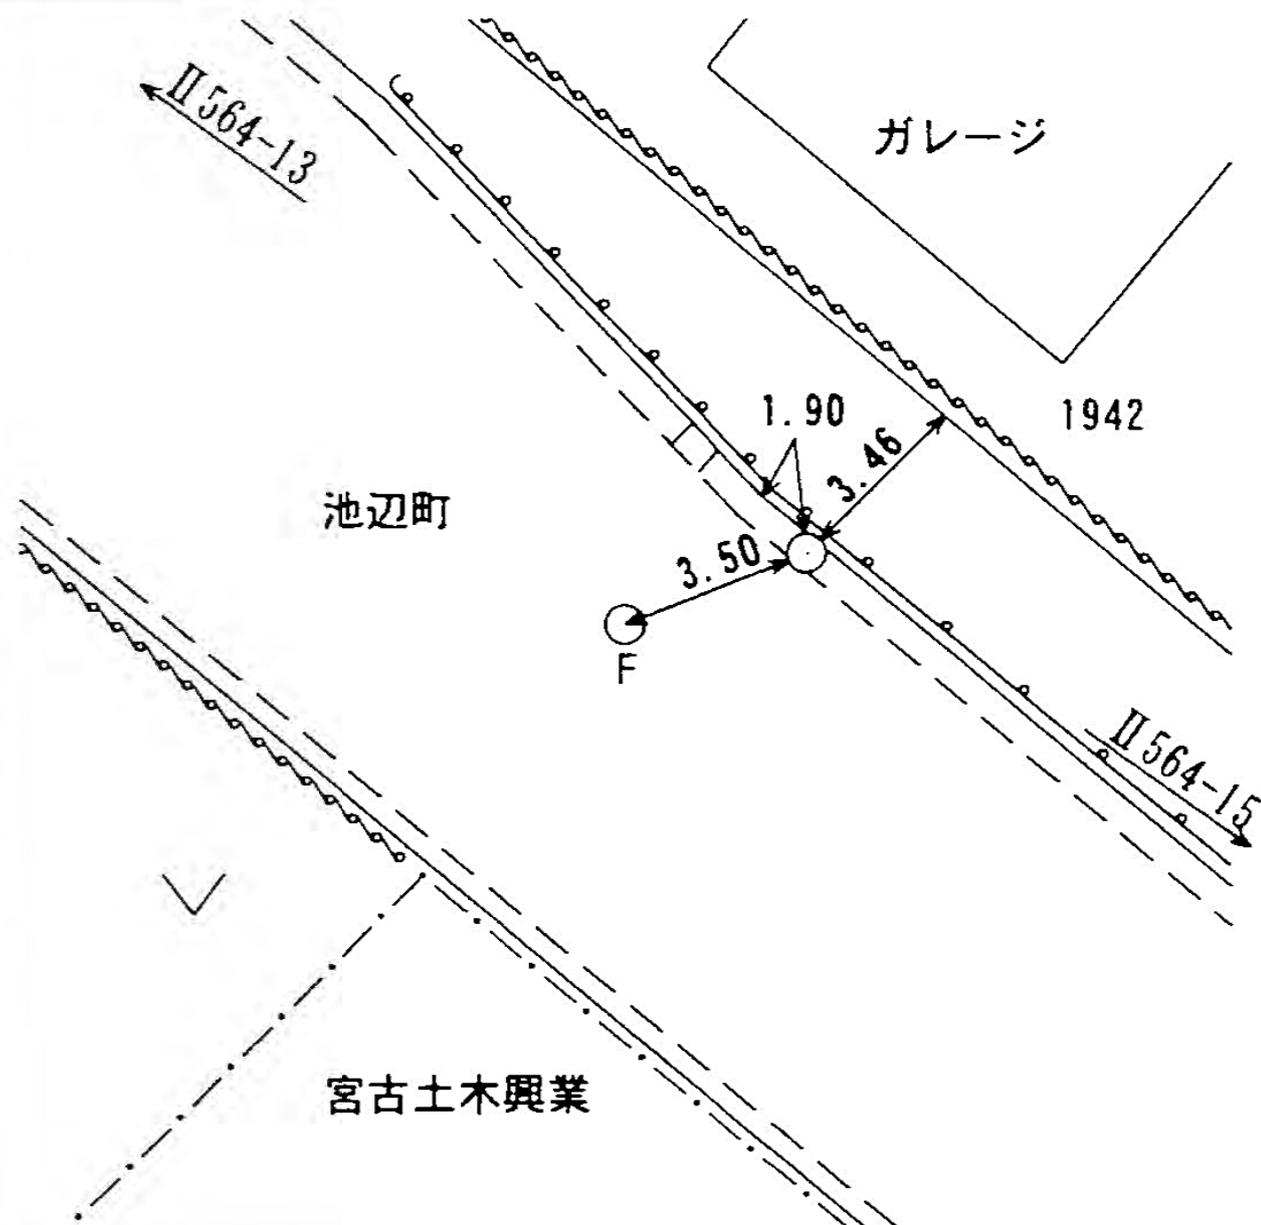

線  
番  
号

点  
番  
号

標 識 ノ 種 類

所 在 地

Ⅱ 564

16


金属標。鋏。木杭

都築区池辺町二九七一番地先 ✓


要

図

キザミ

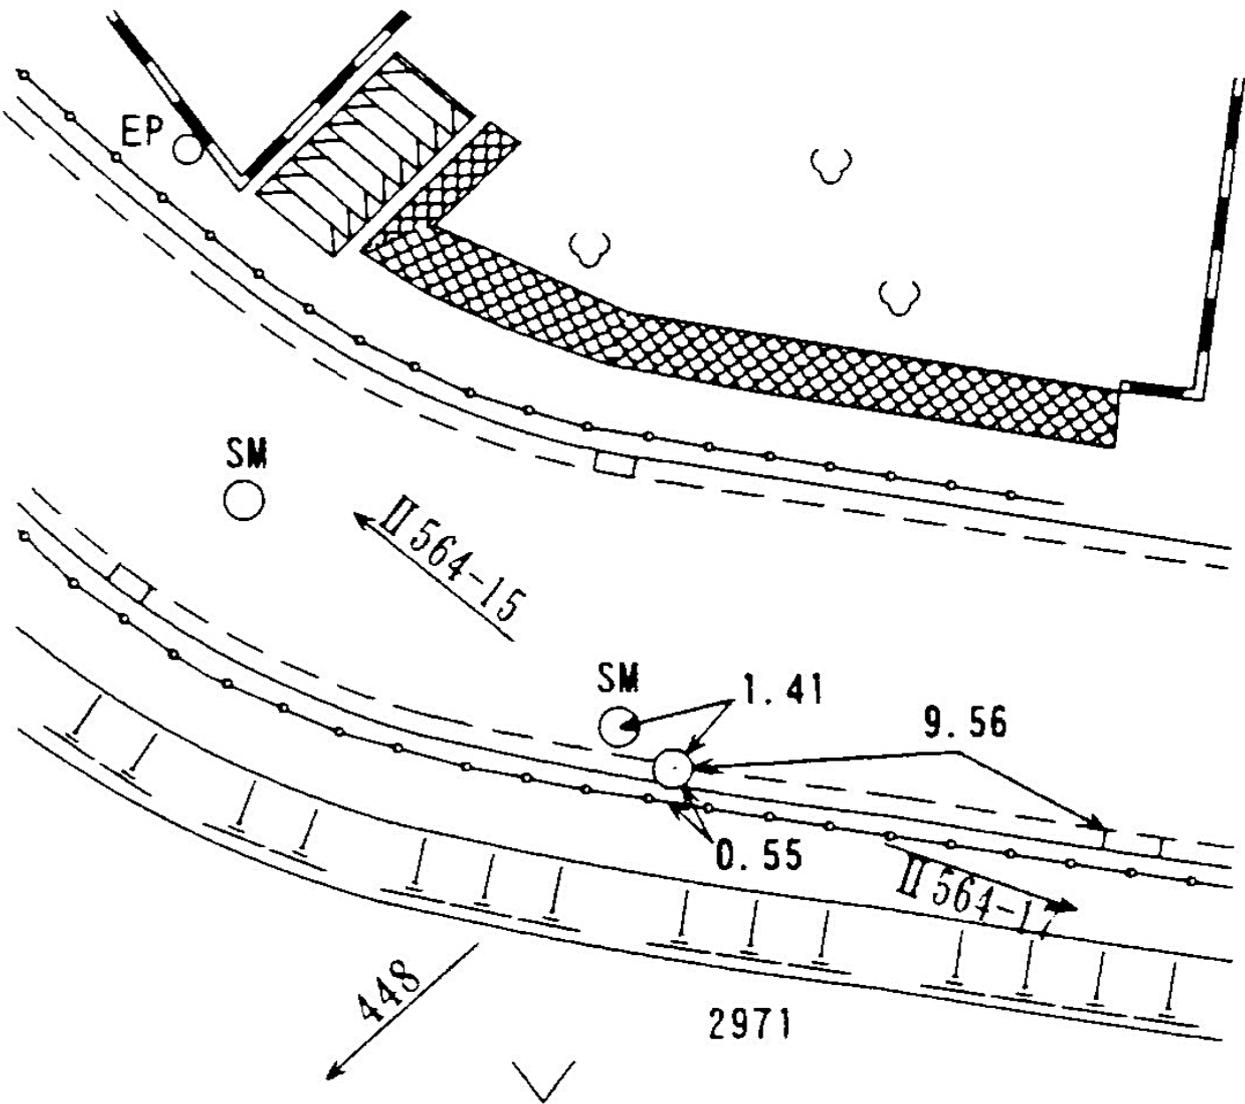


線 番 号	点 番 号	標 識 ノ 種 類	所 在 地
Ⅱ 564	17	<span style="border: 1px solid black; border-radius: 50%; padding: 2px;">金属標</span> 。 鋌。 木杭	都築区東方町一二九〇番地先 ✓
要 図		キザミ	

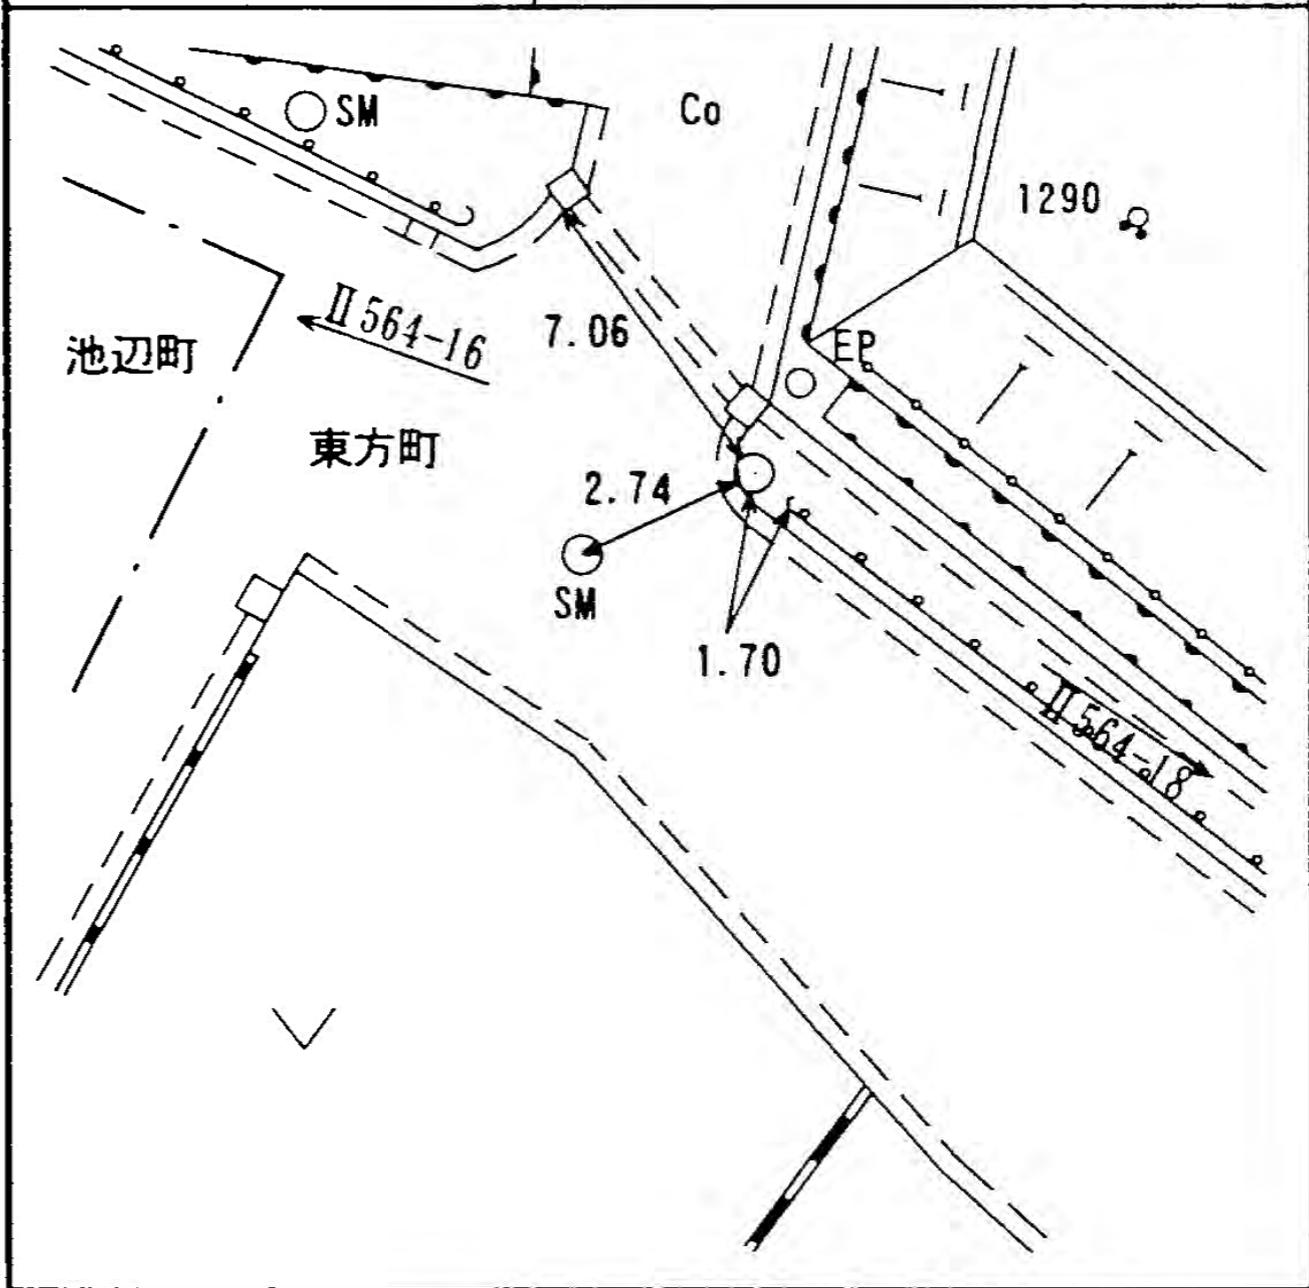


線番号	点番号	標識ノ種類	所在地
-----	-----	-------	-----

II 564	18	金属標。鋏。木杭 キザミ	都築区東方町七九五番地先 ✓
要 図			

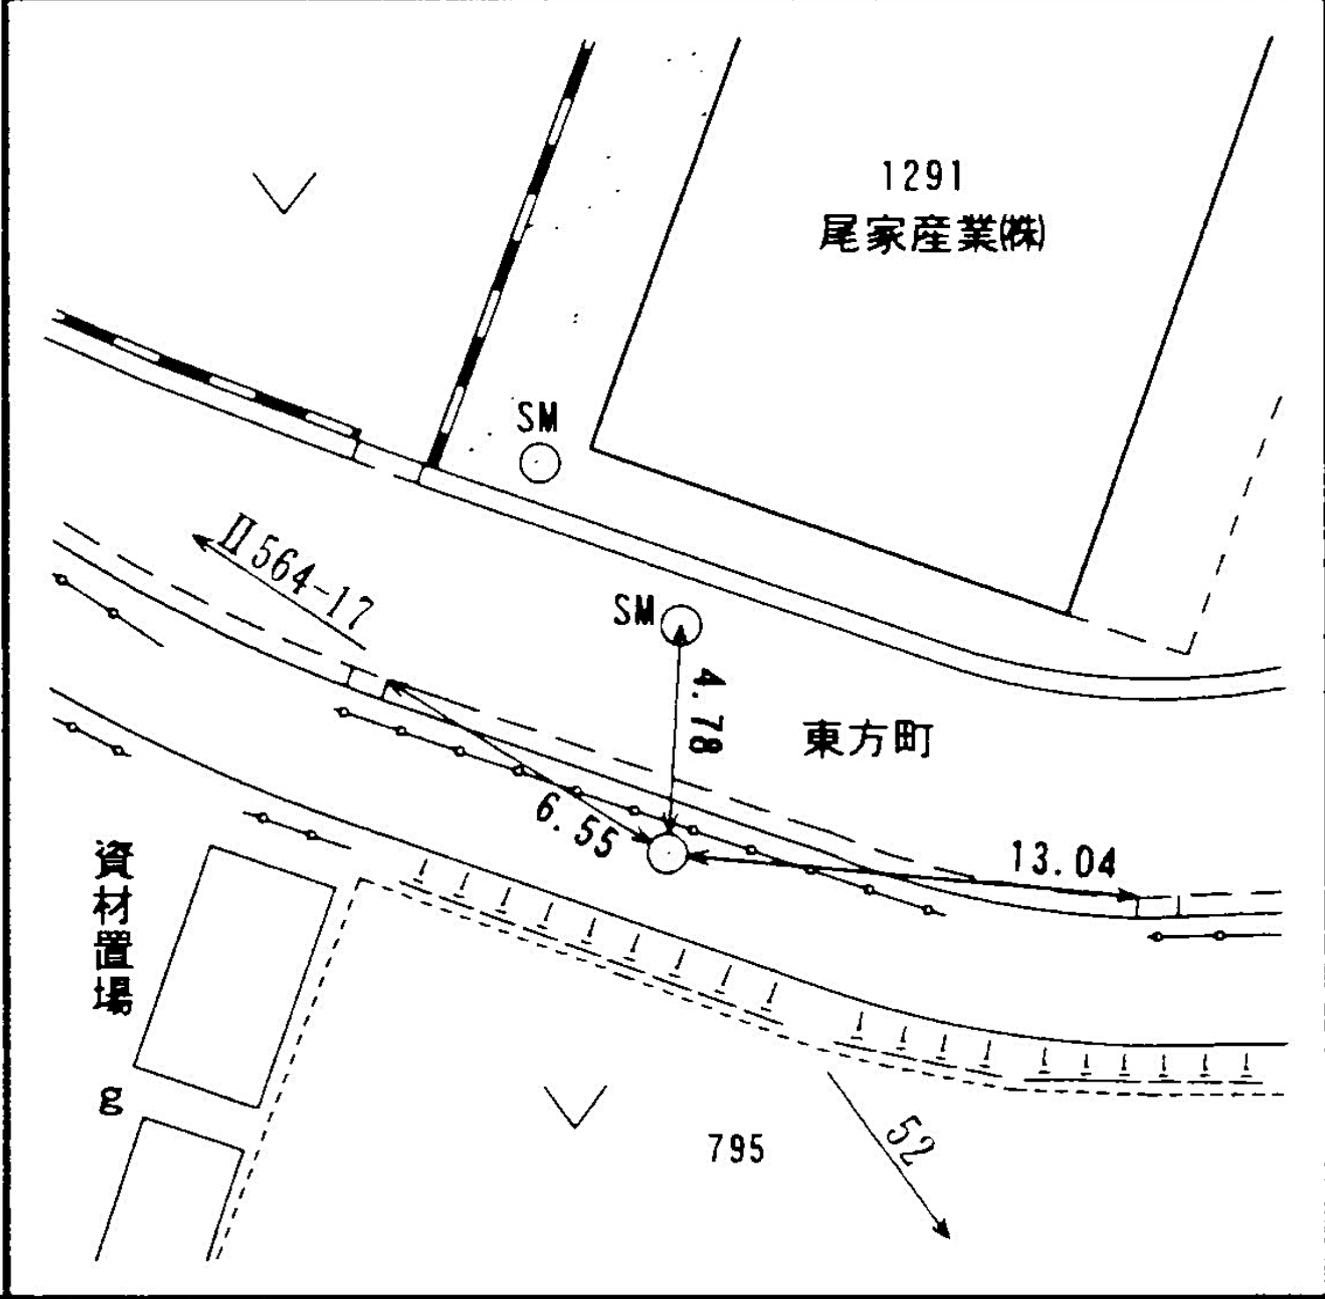

線番号	点番号	標識ノ種類	所在地
II 565	1	(金属標) ◦ 鋌 ◦ 木杭 キザミ	都築区池辺町三八八八番地先 ✓
要 図			

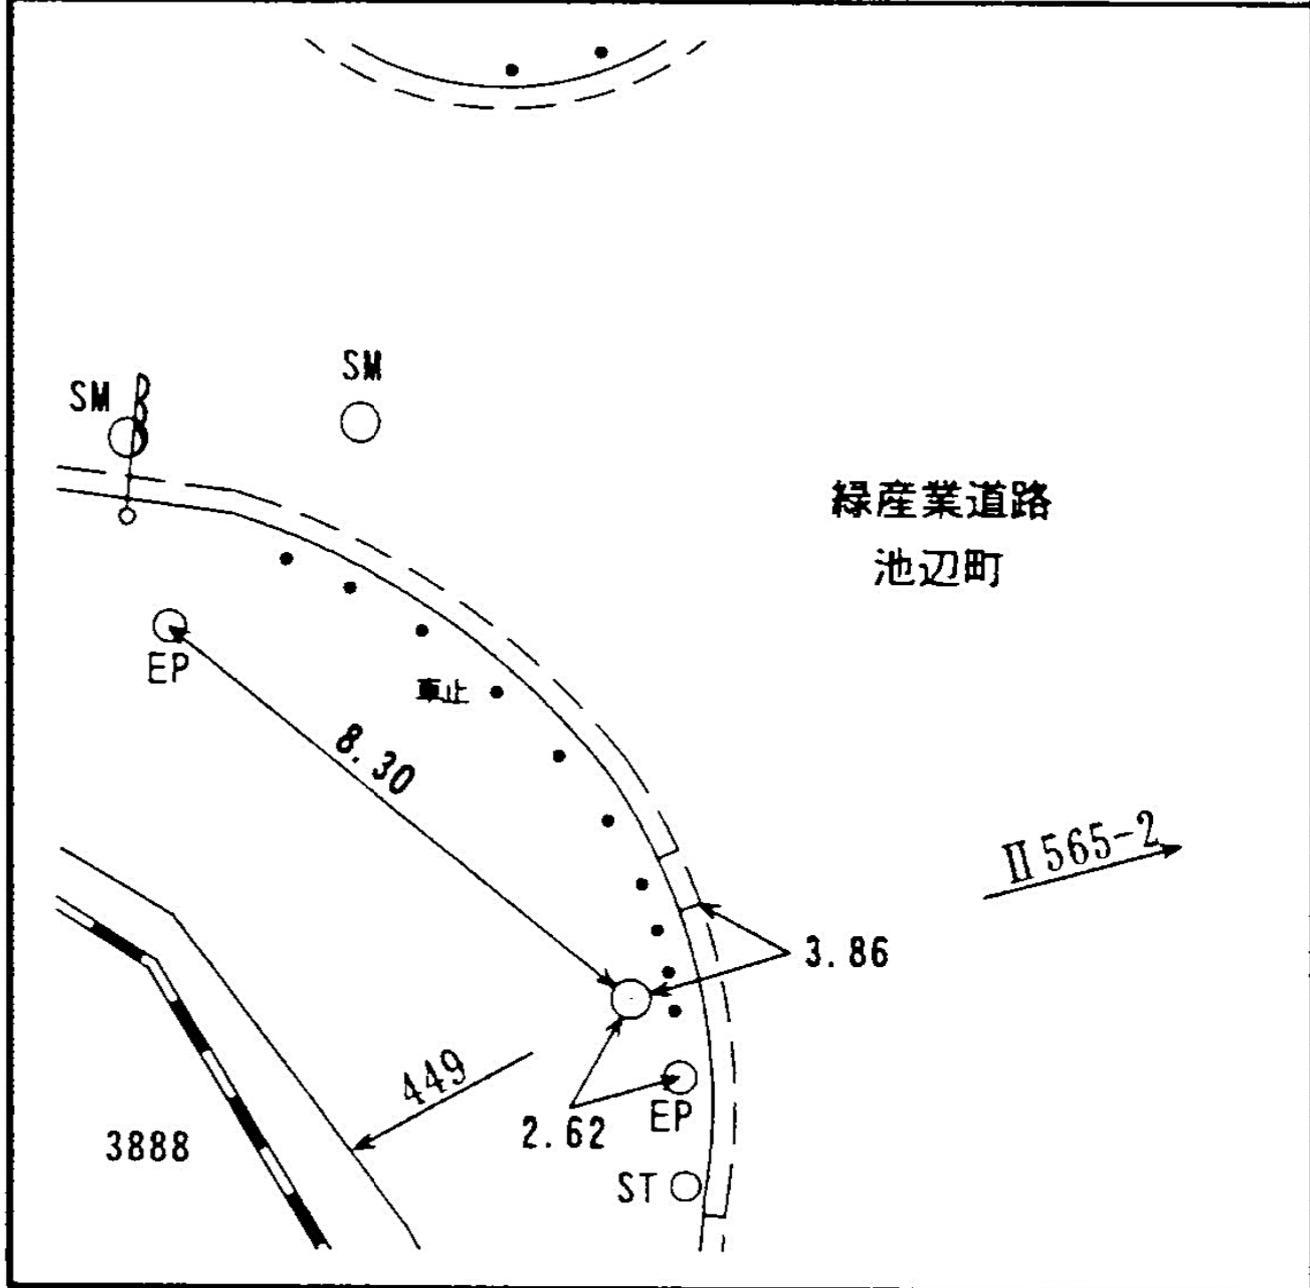

線  
番  
号

点  
番  
号

標 識 ノ 種 類

所 在 地

Ⅱ 565


2

金属標。鋏。木杭

都築区池辺町三五〇〇番地先 ✓

要 図

キザミ

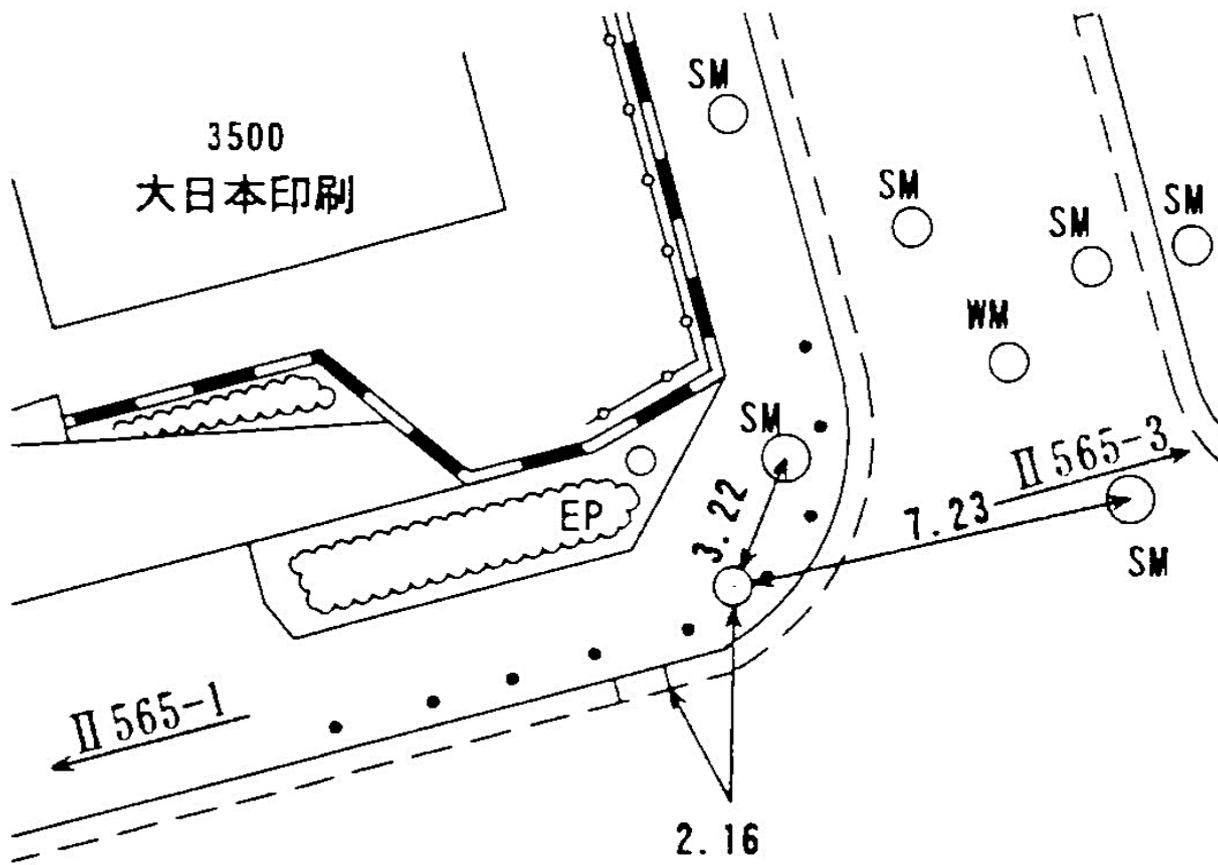

緑産業道路  
池辺町

線  
番  
号

点  
番  
号

標 識 ノ 種 類

所 在 地

Ⅱ 565


4

金属標。鋸。木杭

都築区東方町二九二番地先

要 図

キザミ

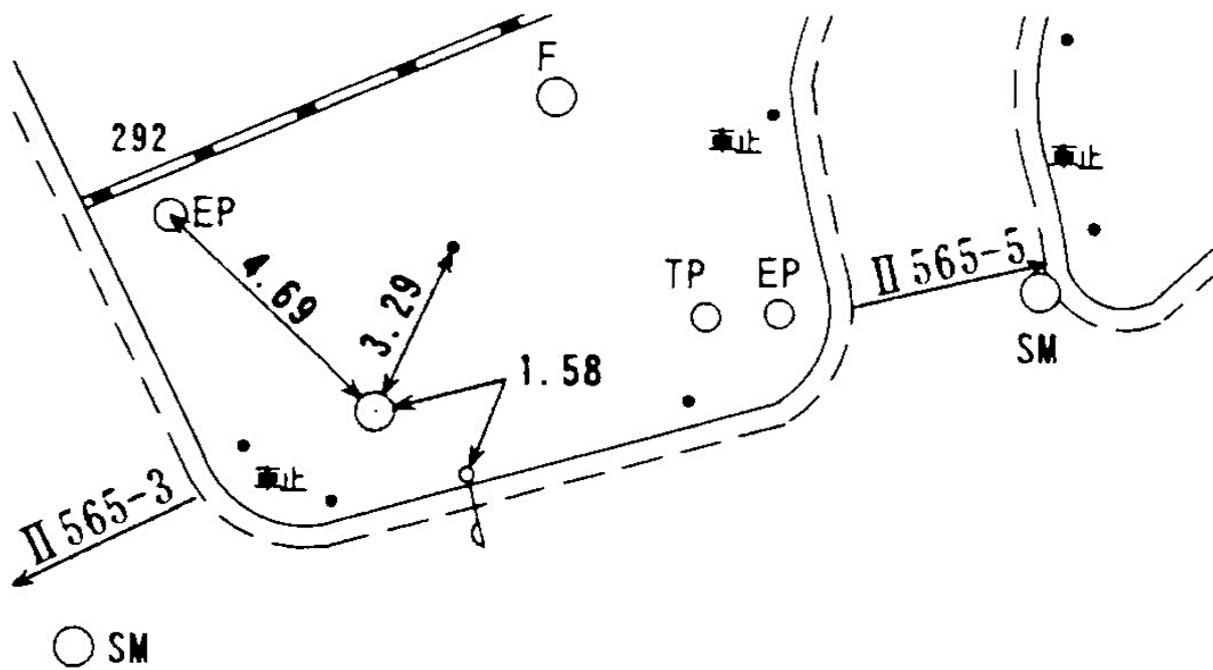

TM  
○


緑産業道路  
東方町

線 番 号	点 番 号	標 識 ノ 種 類	所 在 地
-------------	-------------	-----------	-------

Ⅱ 565	5	<span style="border: 1px solid black; border-radius: 50%; padding: 2px;">金属標</span> 。 鉸。 木杭
-------	---	---

要 図	キザミ
-----	-----

都築区東方町四一八番地先 ✓

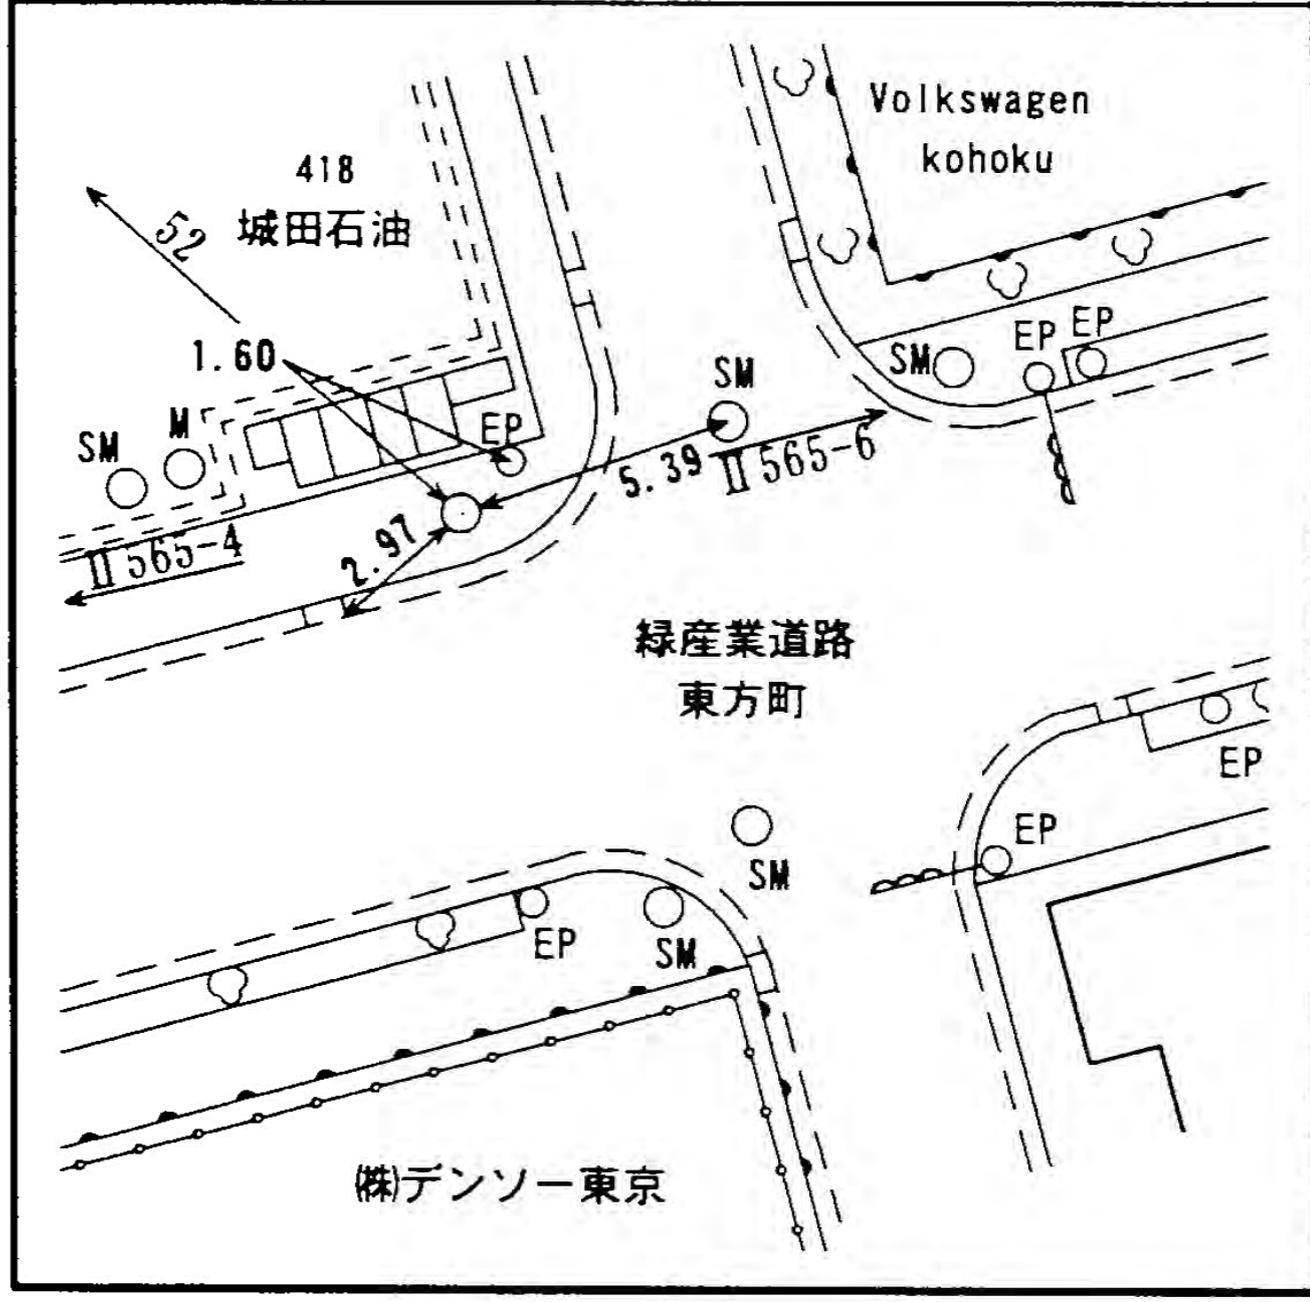

線  
番  
号

点  
番  
号

標 識 ノ 種 類

所 在 地

Ⅱ 565

6


金属標。鋏。木杭

都築区東方町三九八番地先

要

図

キザミ

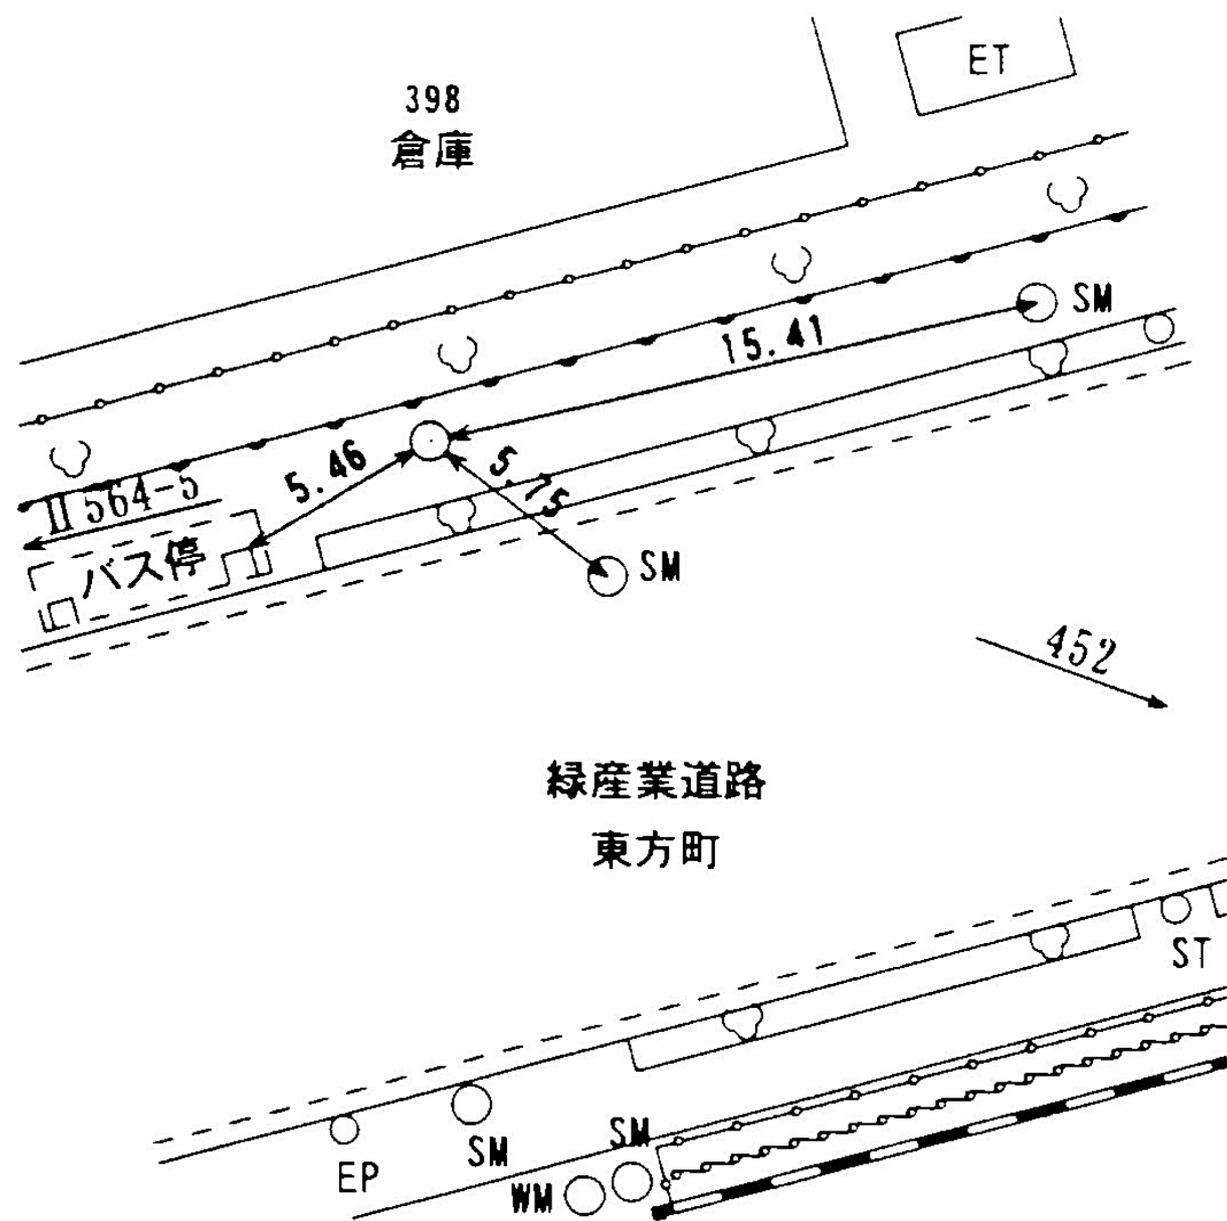

✓

所在地

青葉区荏子田一丁目一四番九地先

標識ノ種類

金属標・鋌・木杭

キザミ・標石


線番号

II 566

点番号

1

要 図

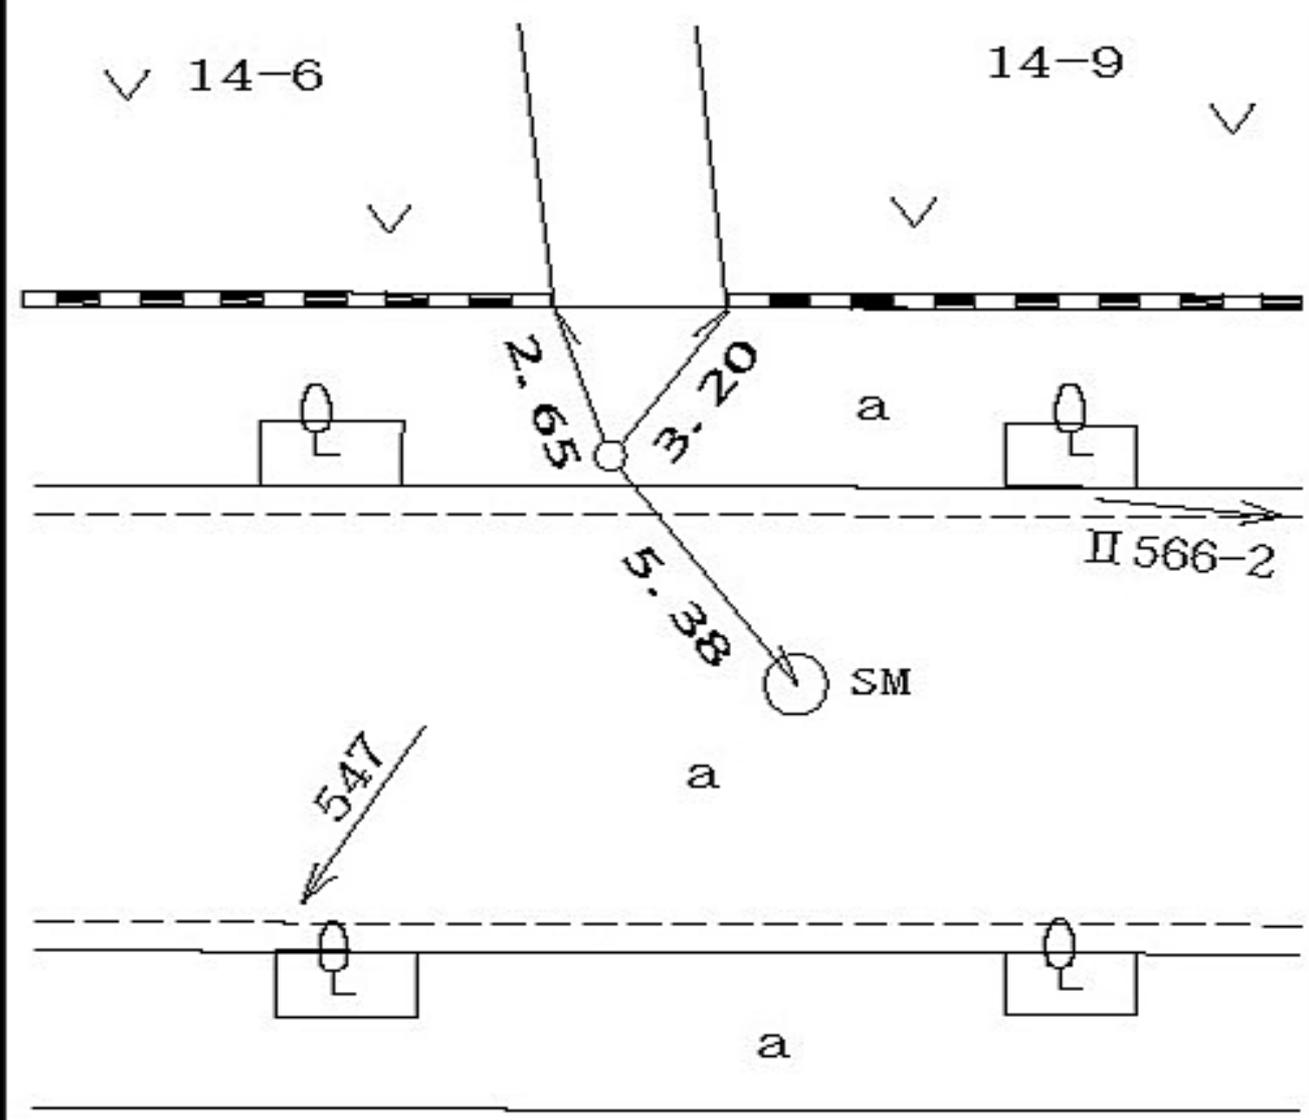

所在地

青葉区荏子田一丁目一五番一 地先

標識ノ種類

金属標・鋏・木杭

キザミ


線番号

II 566

点番号

2

要 図

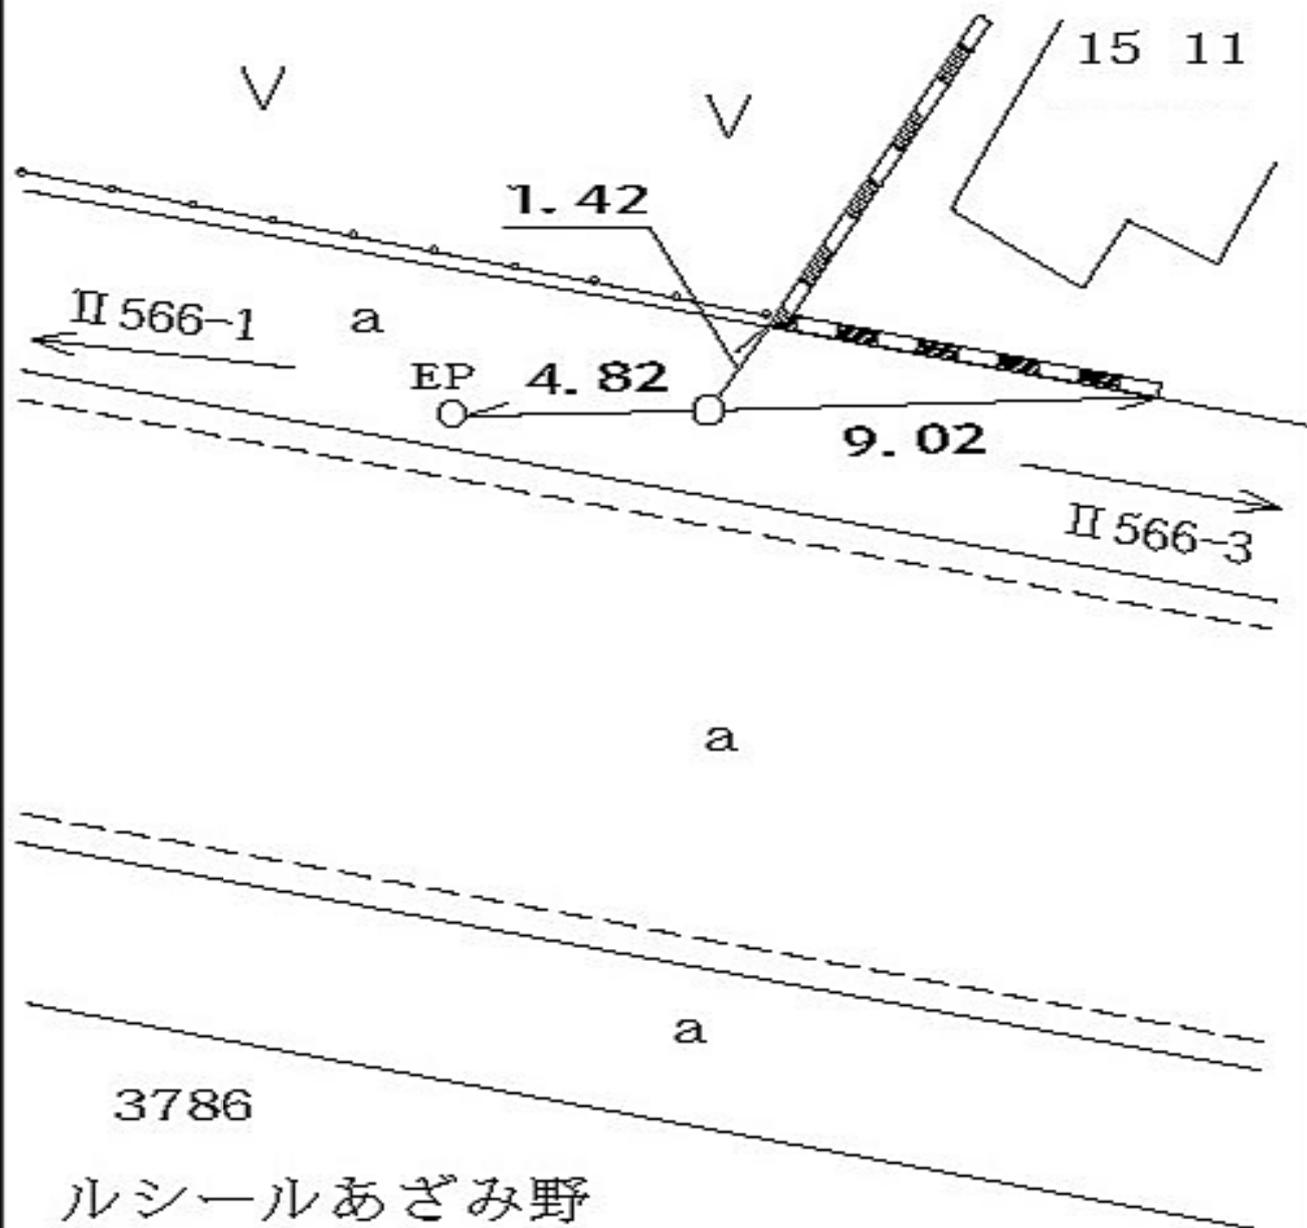

線番号	点番号	標識ノ種類	所在地
II 566	3	<div style="border: 1px solid black; border-radius: 15px; padding: 5px; display: inline-block;">金属標</div> ・ 鋌 ・ 木杭	青葉区荏子田一丁目五番一地先
要 図		キザミ	

線  
番  
号

点  
番  
号

標 識 ノ 種 類

所  
在  
地

Ⅱ 566

4


金属標・鋏・木杭

青葉区あざみ野四丁目二九番九地先

要

図

キザミ

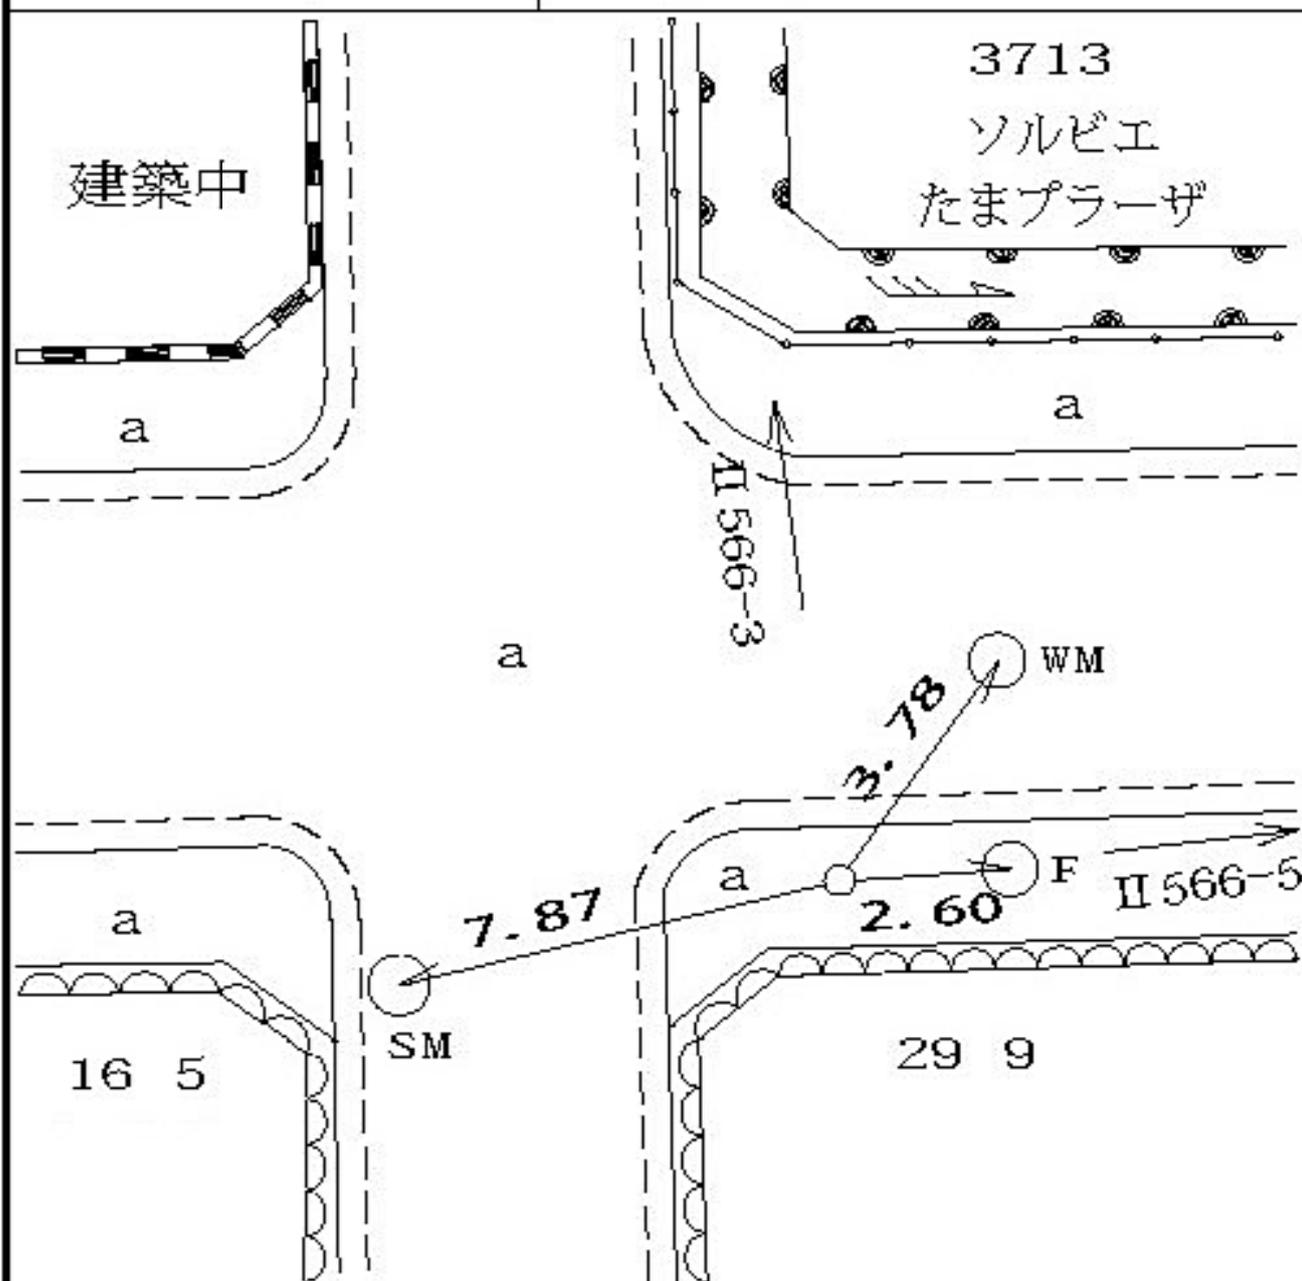



所在地

青葉区あざみ野四丁目四〇番地先

標識ノ種類

金属標・鋳・木杭

キザミ


線番号

II 566

点番号

6

要 図

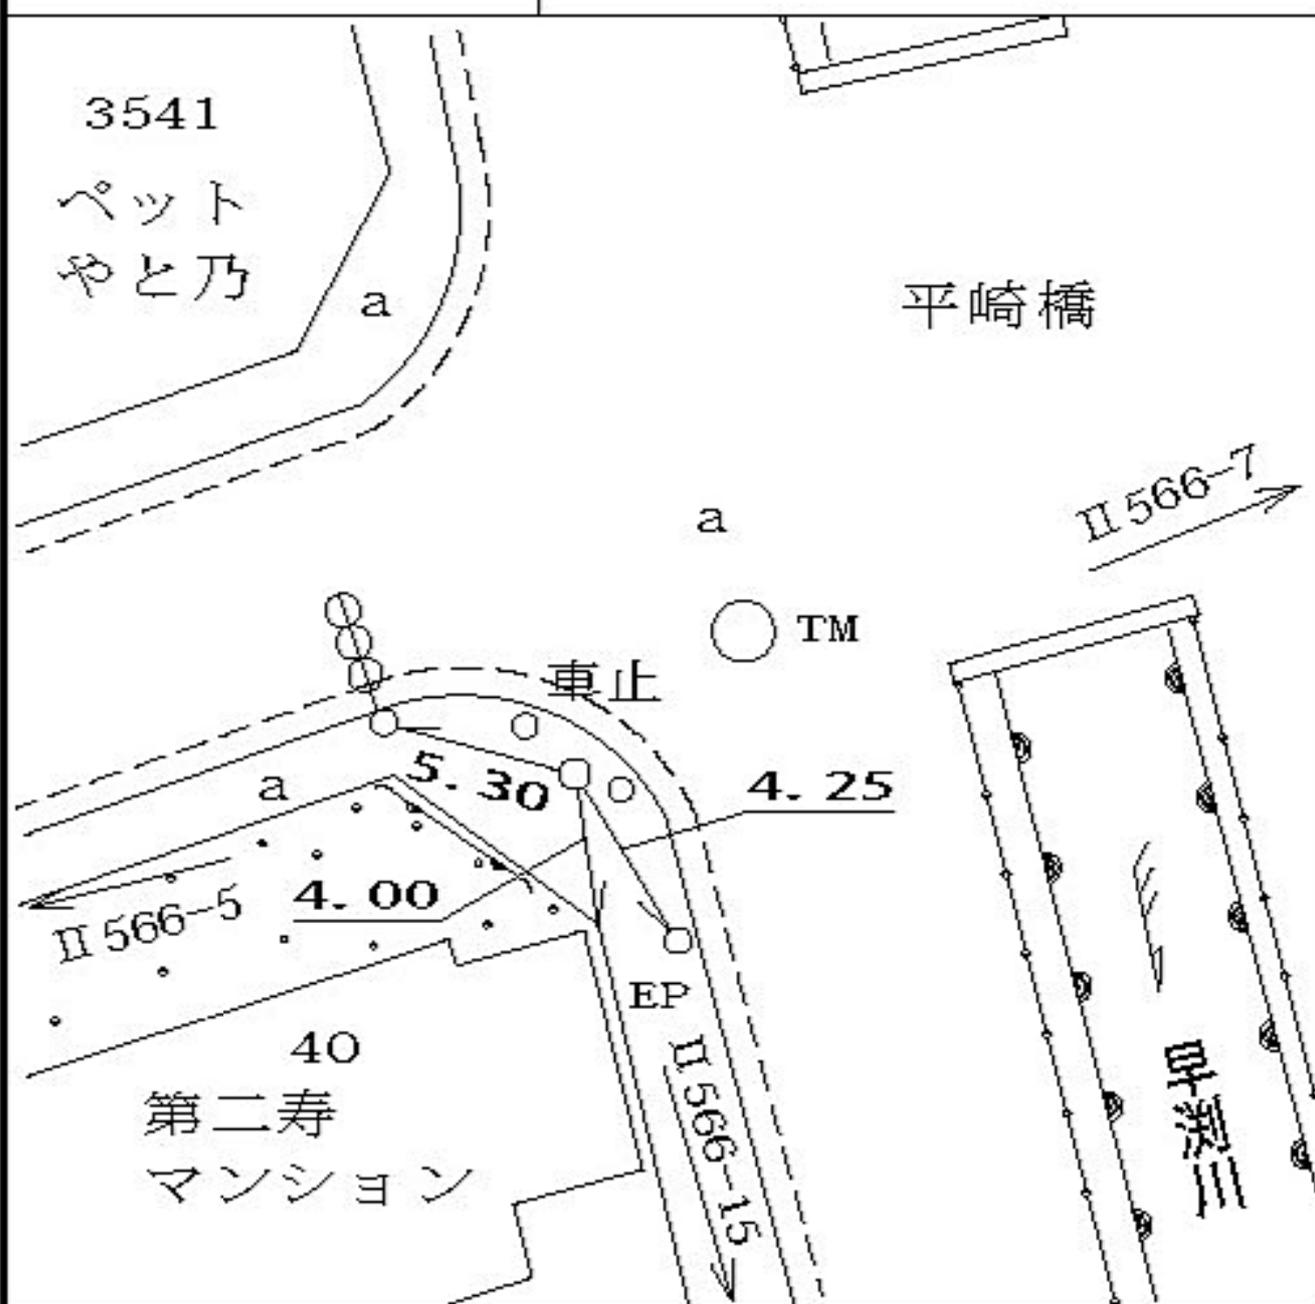

線番号	点番号	標識ノ種類	所在地
II 566	7	<div style="border: 1px solid black; border-radius: 15px; padding: 5px; display: inline-block;">金属標</div> ・鋏・木杭	青葉区美しが丘四丁目七番二六地先
要 図		キザミ	
<p>The diagram is a site plan showing a utility line (II 566) running diagonally from the top-left to the bottom-right. The line is divided into segments with distances: 5.40, 3.74, and 3.52. A marker labeled 'SM' is located near the 3.74 segment. To the left of the line are two properties: '7-26 (有)セントラルホーム' and '(ガ)'. To the right is '7-28 リビングサイエンス'. Below the utility line is a road labeled 'II 566-8' with an arrow pointing right. At the bottom of the diagram is a residential area labeled '26 1 市営山内住宅' with a flower icon. The utility line is labeled 'a' at several points.</p>			

線  
番  
号

点  
番  
号

標 識 ノ 種 類

所  
在  
地

Ⅱ 566

9


金属標・鋏・木杭

青葉区美しが丘五丁目一番五五地先

要

図


キザミ

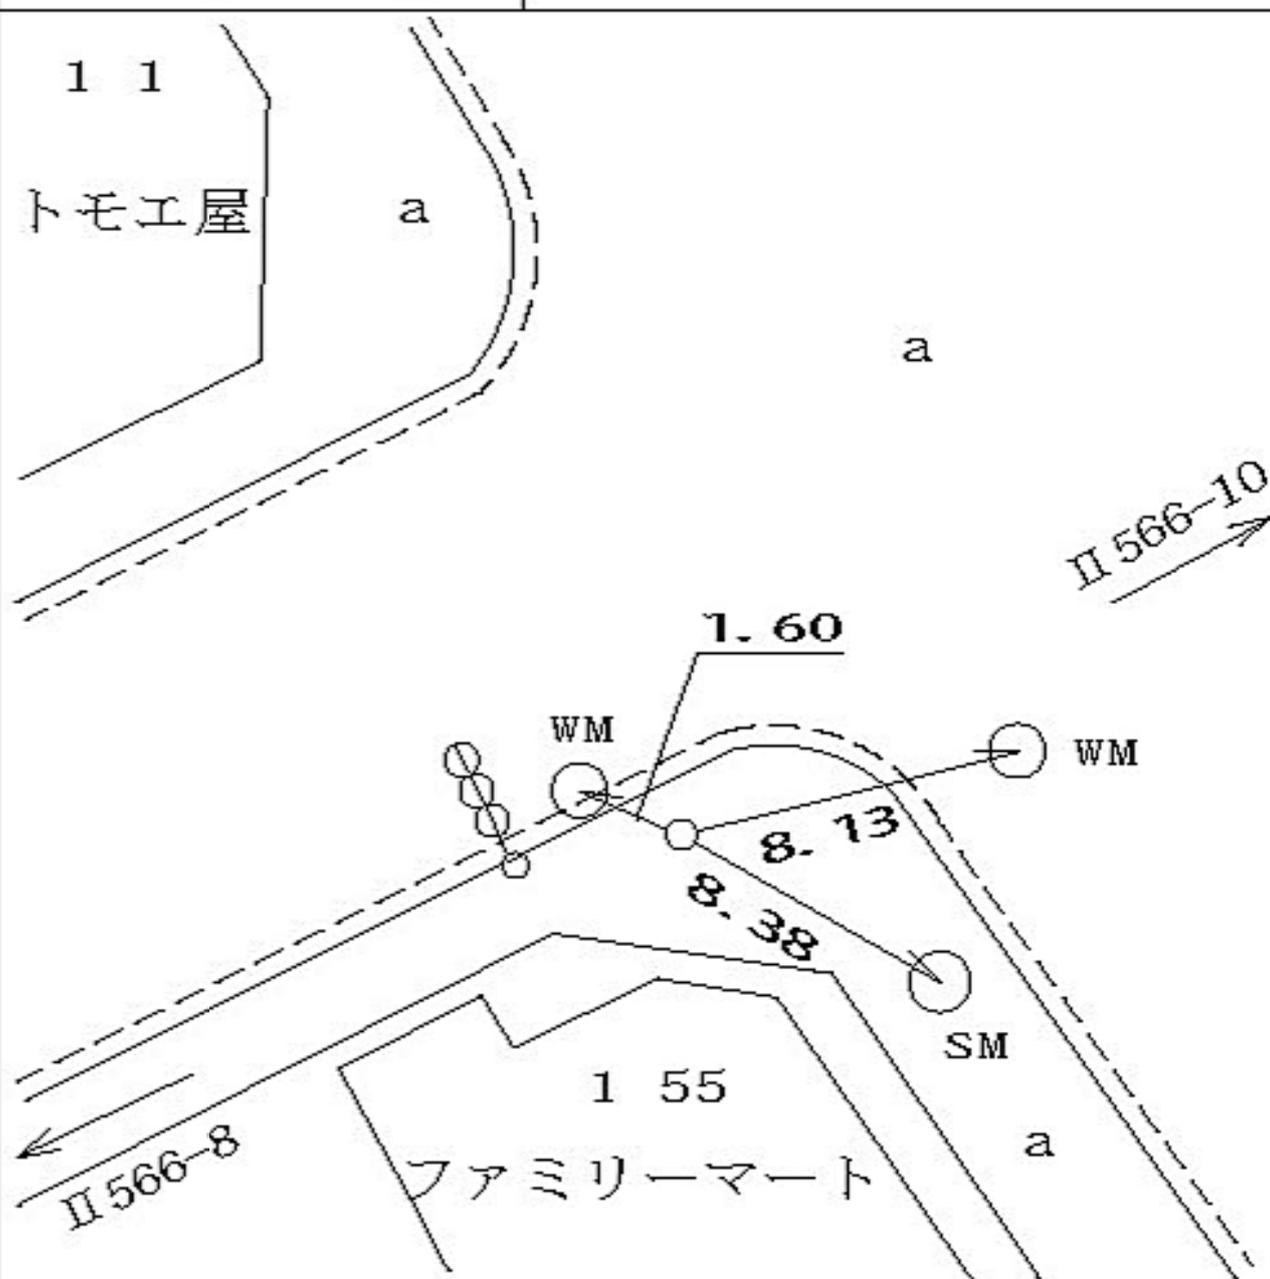

線 番 号	点 番 号	標 識 ノ 種 類	所 在 地
-------------	-------------	-----------	-------

Ⅱ 566	10	<div style="border: 1px solid black; border-radius: 15px; padding: 5px; display: inline-block;">金属標</div> ・ 鋌 ・ 木杭  キザミ ・ 標石	青葉区美しが丘一丁目一〇番八地先
-------	----	--	------------------

要 図		
-----	--	--

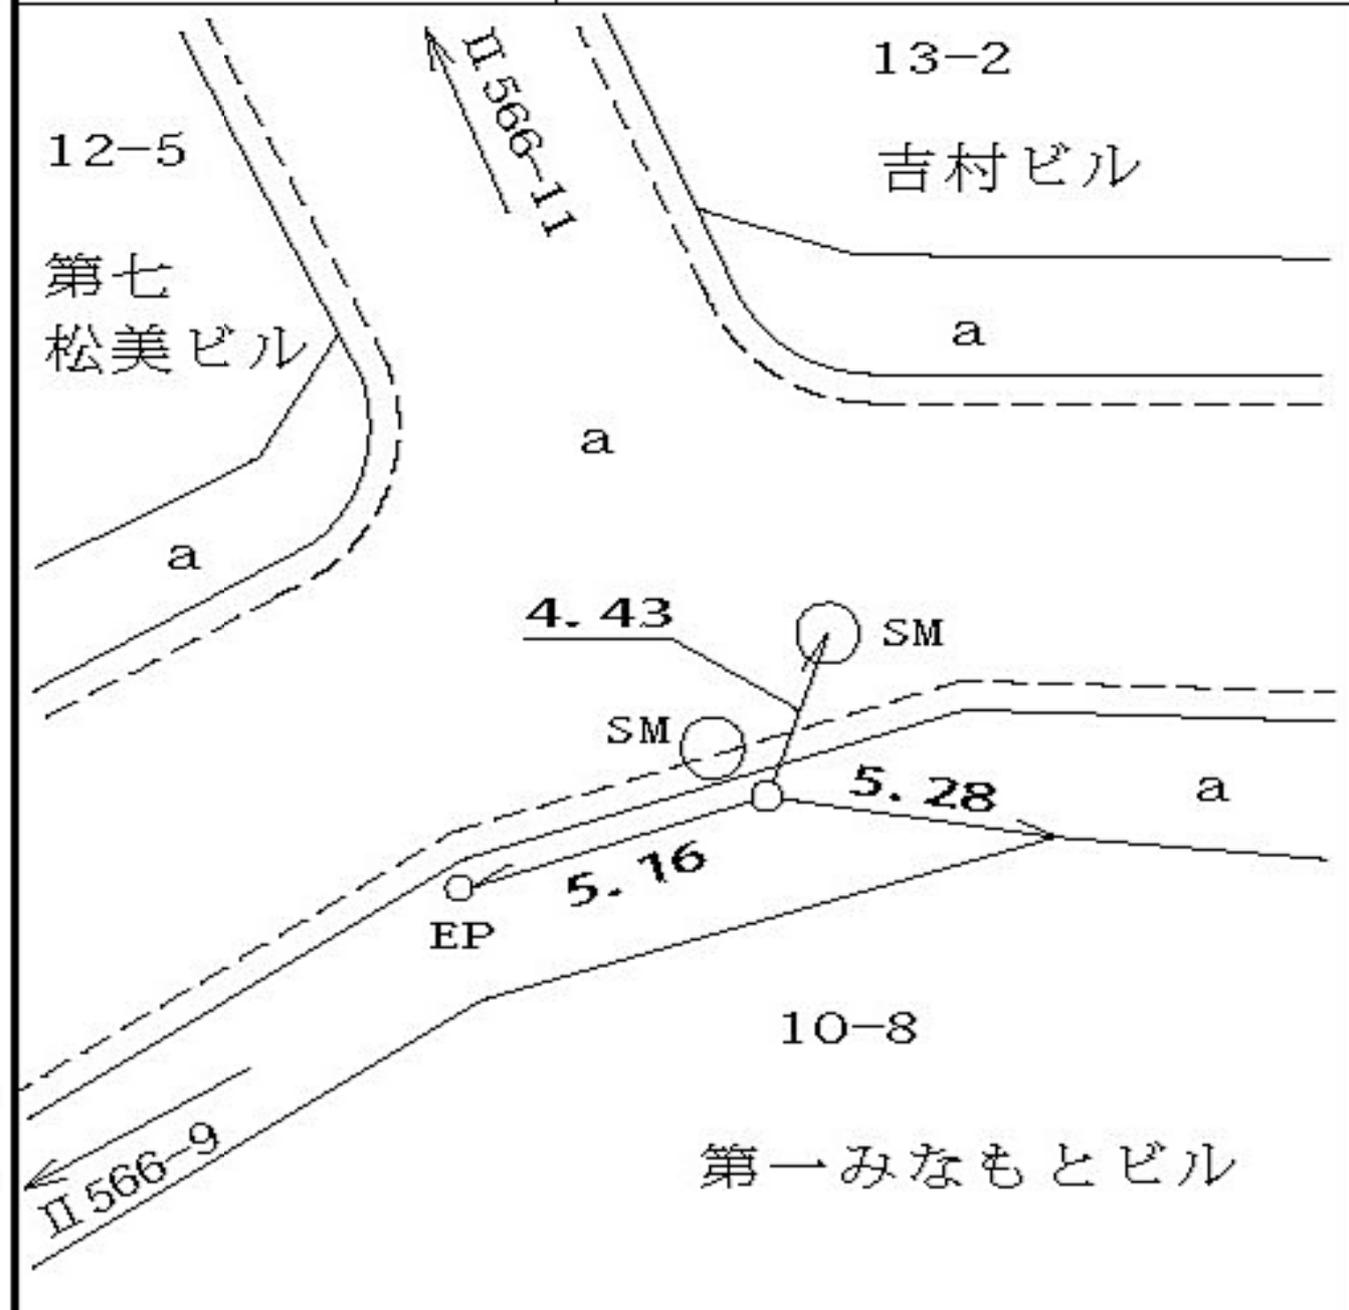

青葉区美しが丘一丁目一〇番八地先

線  
番  
号

点  
番  
号

標 識 ノ 種 類

所  
在  
地

Ⅱ 566

11

金属標・鋳・木杭

青葉区美しが丘一丁目一三番九地先

要

図

キザミ

18

公団たまプラーザ団地  
3 - 4号棟

市石

Ⅱ 566-12

5.68

a

○  
SM

○  
SM

8.35

7.23

13-9

プラザ10

12-4

駐車場


a

Ⅱ 566-10

線番号	点番号	標識ノ種類	所在地
-----	-----	-------	-----

II 566	12	金属標・鋸・木杭	青葉区美しが丘一丁目一三番地先
--------	----	----------	-----------------

要図	キザ三	
----	-----	--

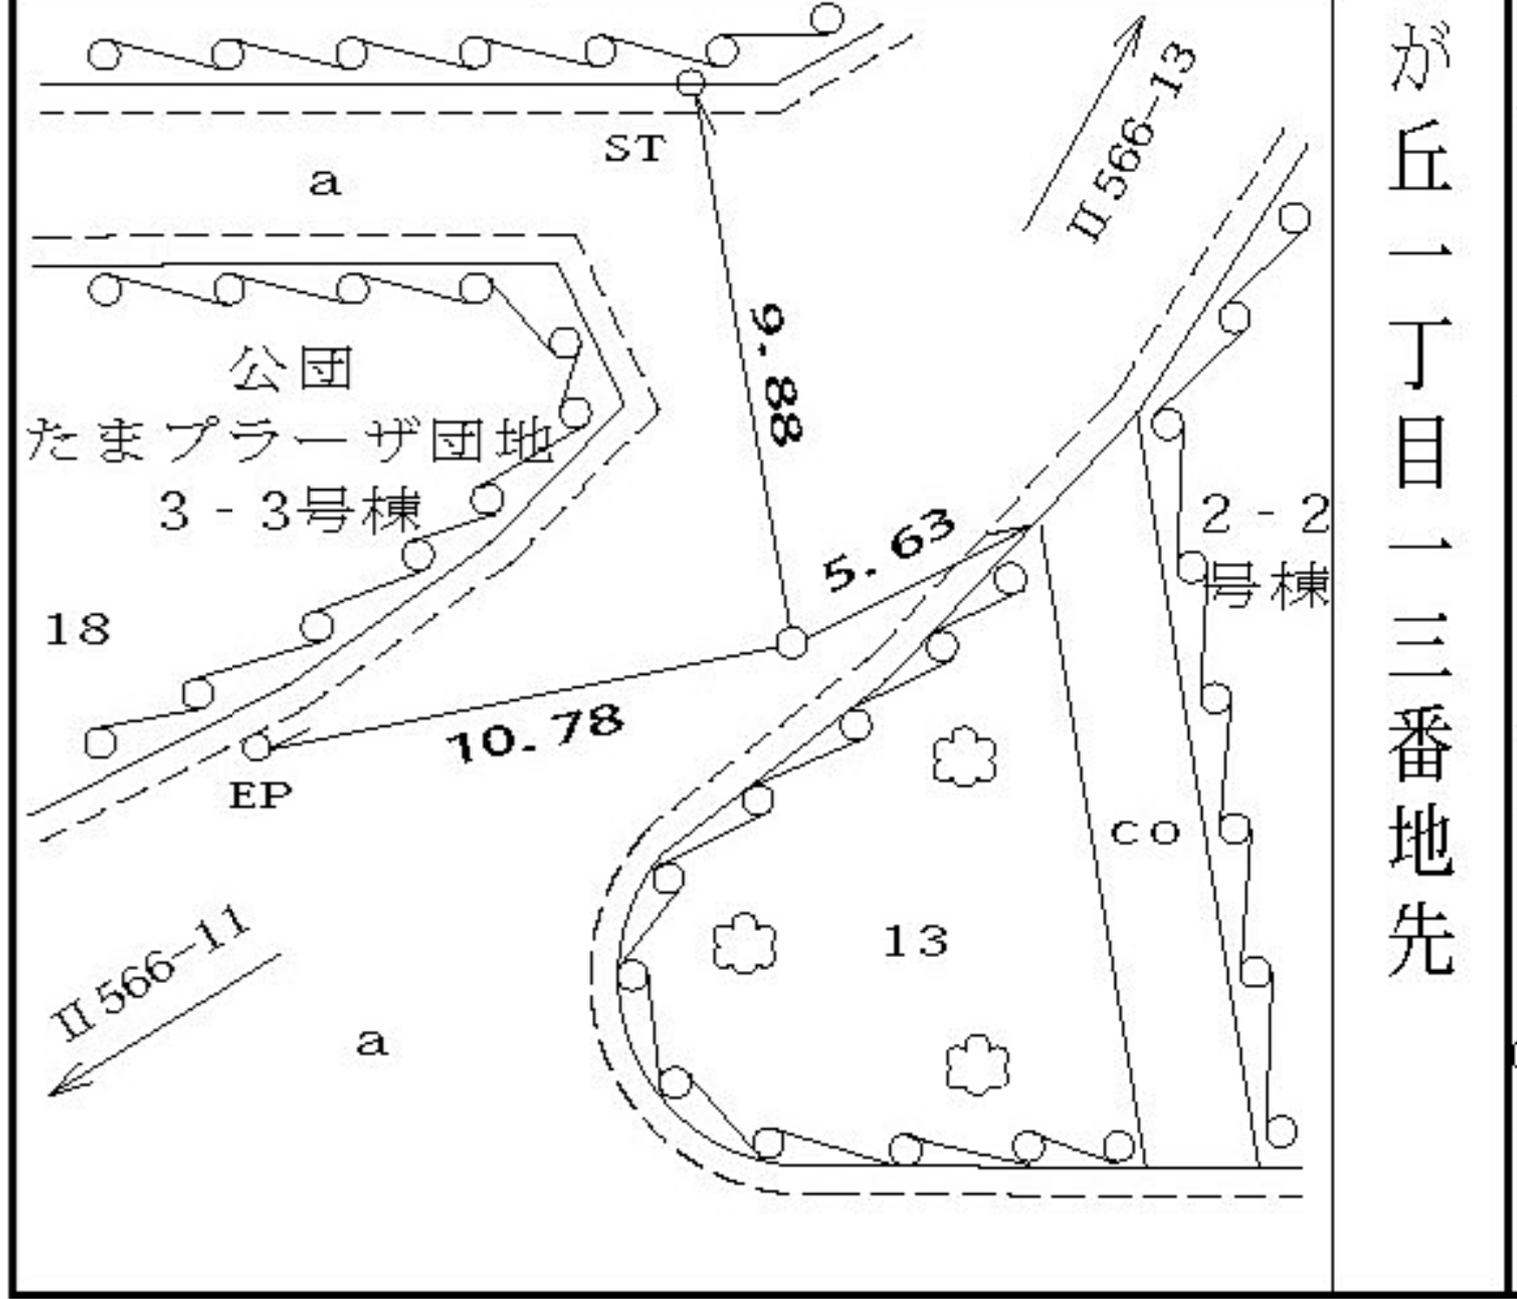

線  
番  
号

点  
番  
号

標 識 ノ 種 類

所  
在  
地

Ⅱ 566

13


金属標・鋸・木杭

青葉区美しが丘一丁目一八番地先


要

図

キザミ

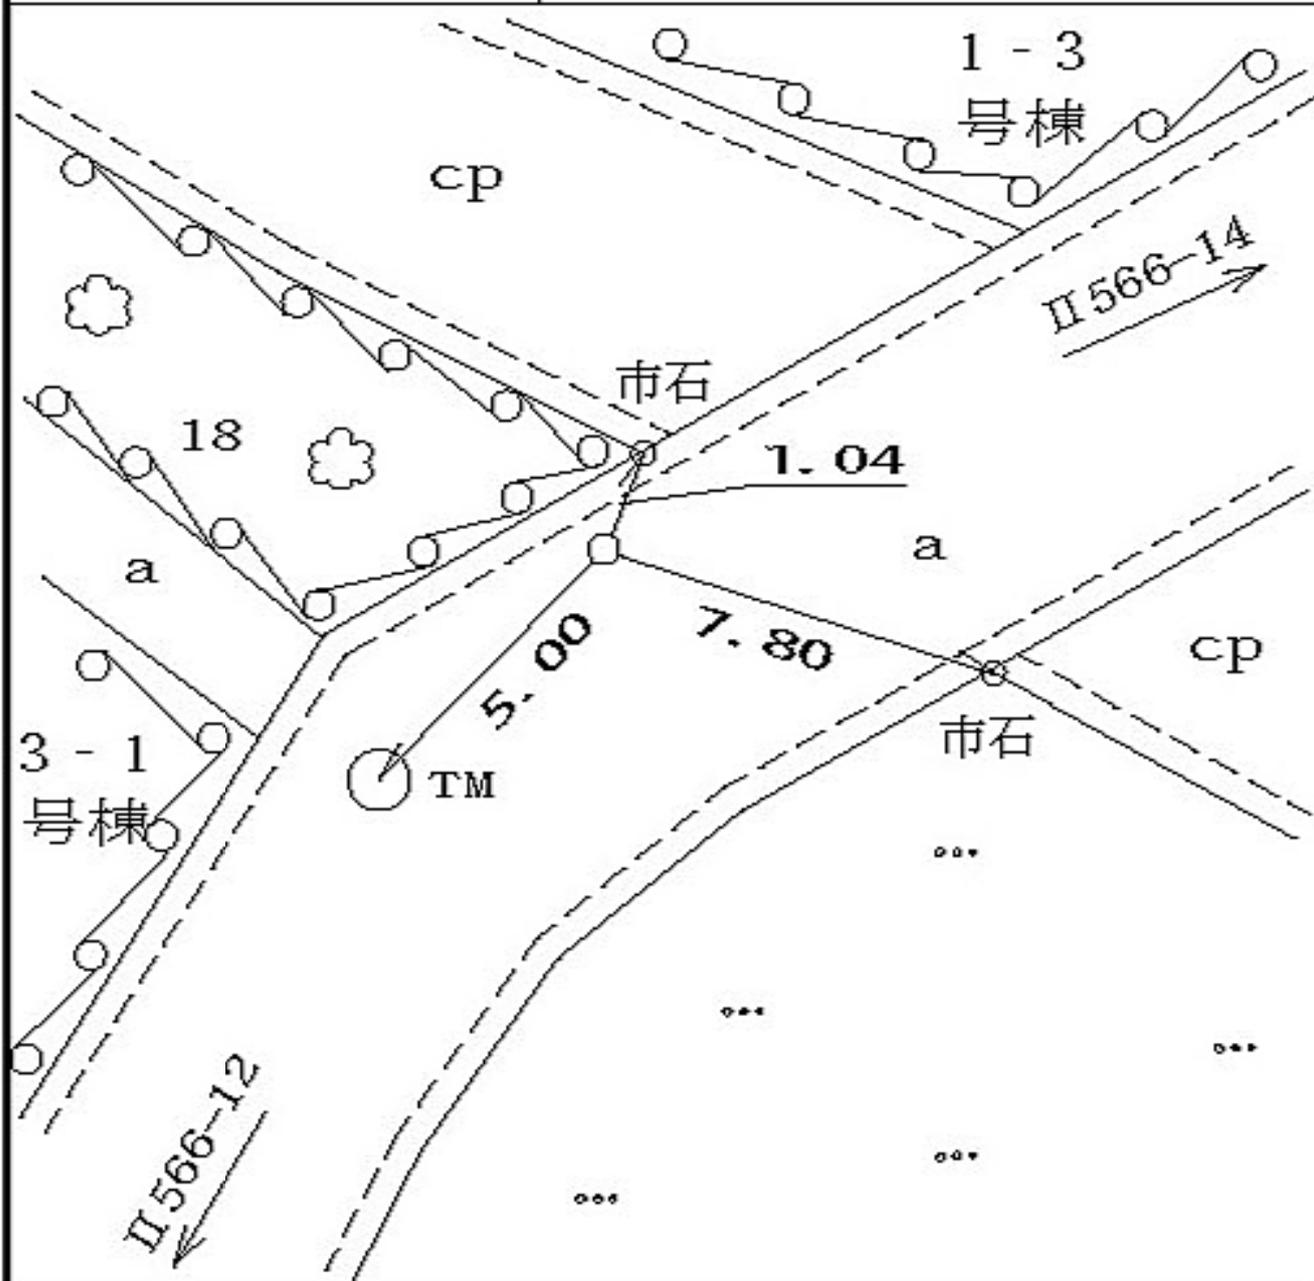

線 番 号	点 番 号	標 識 ノ 種 類	所 在 地
Ⅱ 566	14	<div style="border: 1px solid black; border-radius: 15px; padding: 5px; display: inline-block;">金属標</div> ・鋏・木杭  キザミ・標石	青葉区美しが丘一丁目一四番地先
要 図			

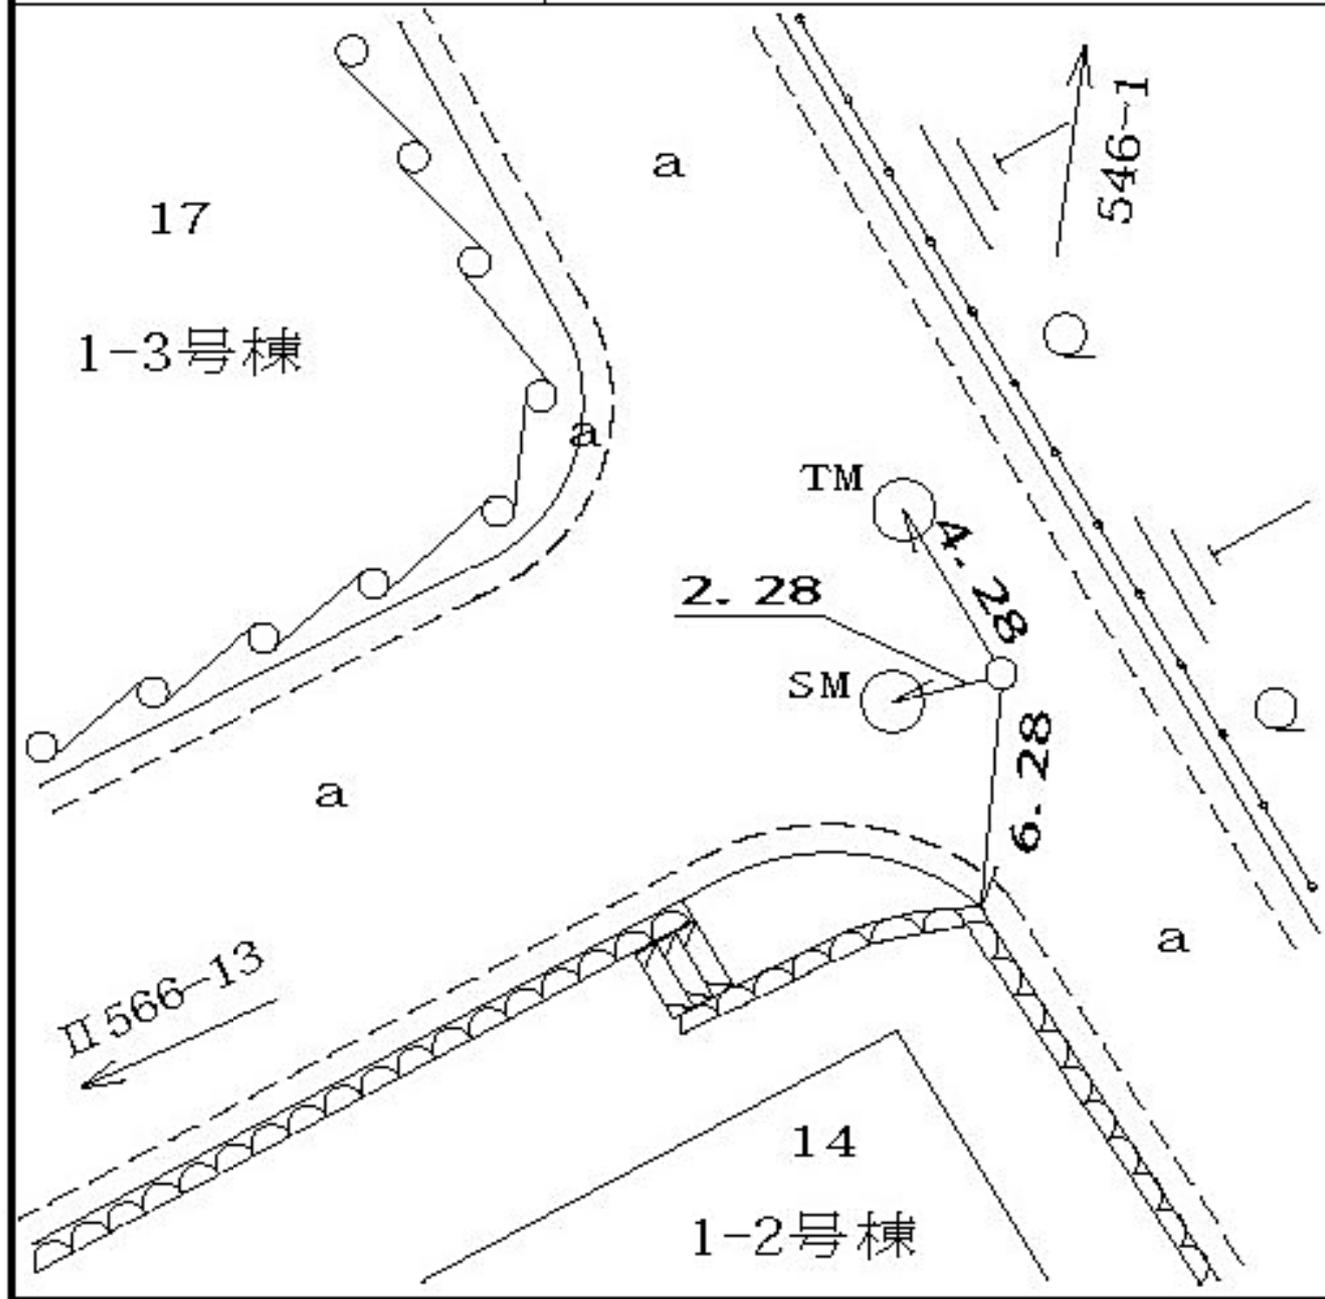

0211 22

所在地

青葉区あざみ野四丁目三六番五地先

標識ノ種類

金属標・鋌・木杭

キザミ


線番号

II 566

点番号

15


要 図

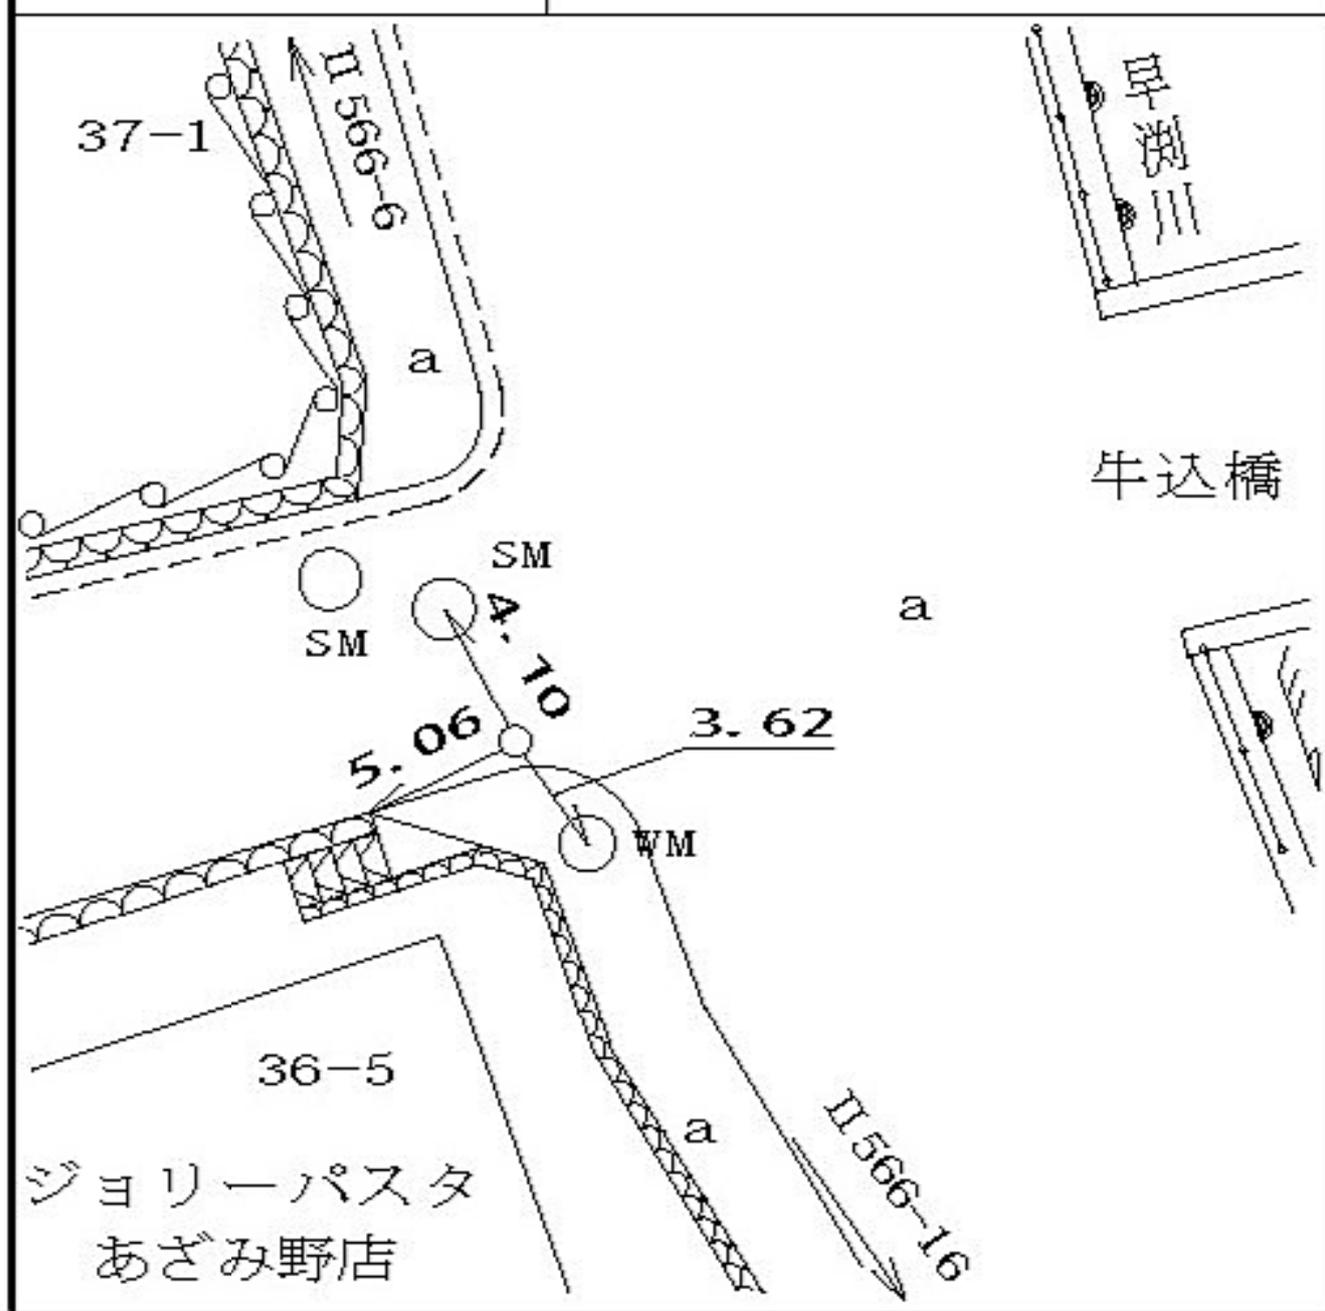

線番号	点番号	標識ノ種類	所在地
-----	-----	-------	-----

II 566	17	<div style="border: 1px solid black; border-radius: 15px; padding: 5px; display: inline-block;">金属標</div> ・鋌・木杭	青葉区あざみ野一丁目九番地先
--------	----	---	----------------

要 図	キザミ	
-----	-----	--

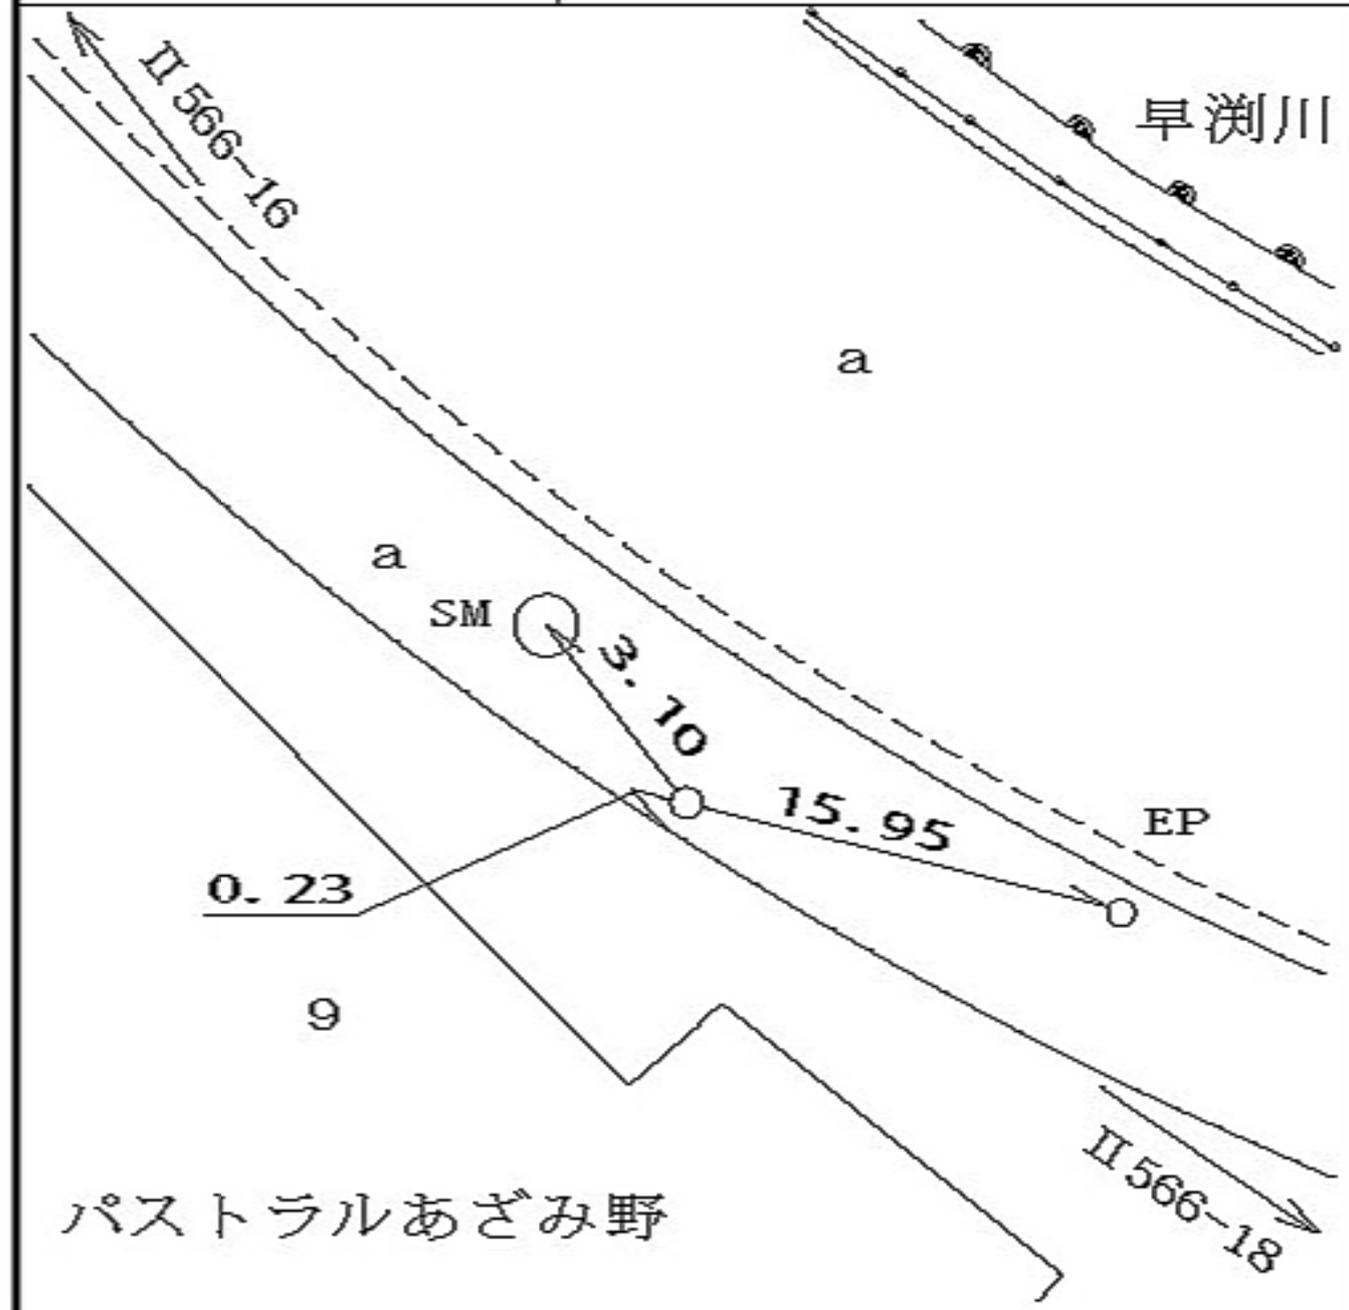

青葉区あざみ野一丁目九番地先

所在地

青葉区あざみ野一丁目八番地先

標識ノ種類

金属標・鋳・木杭

キザミ

線番号


II 566

点番号


18

要

図

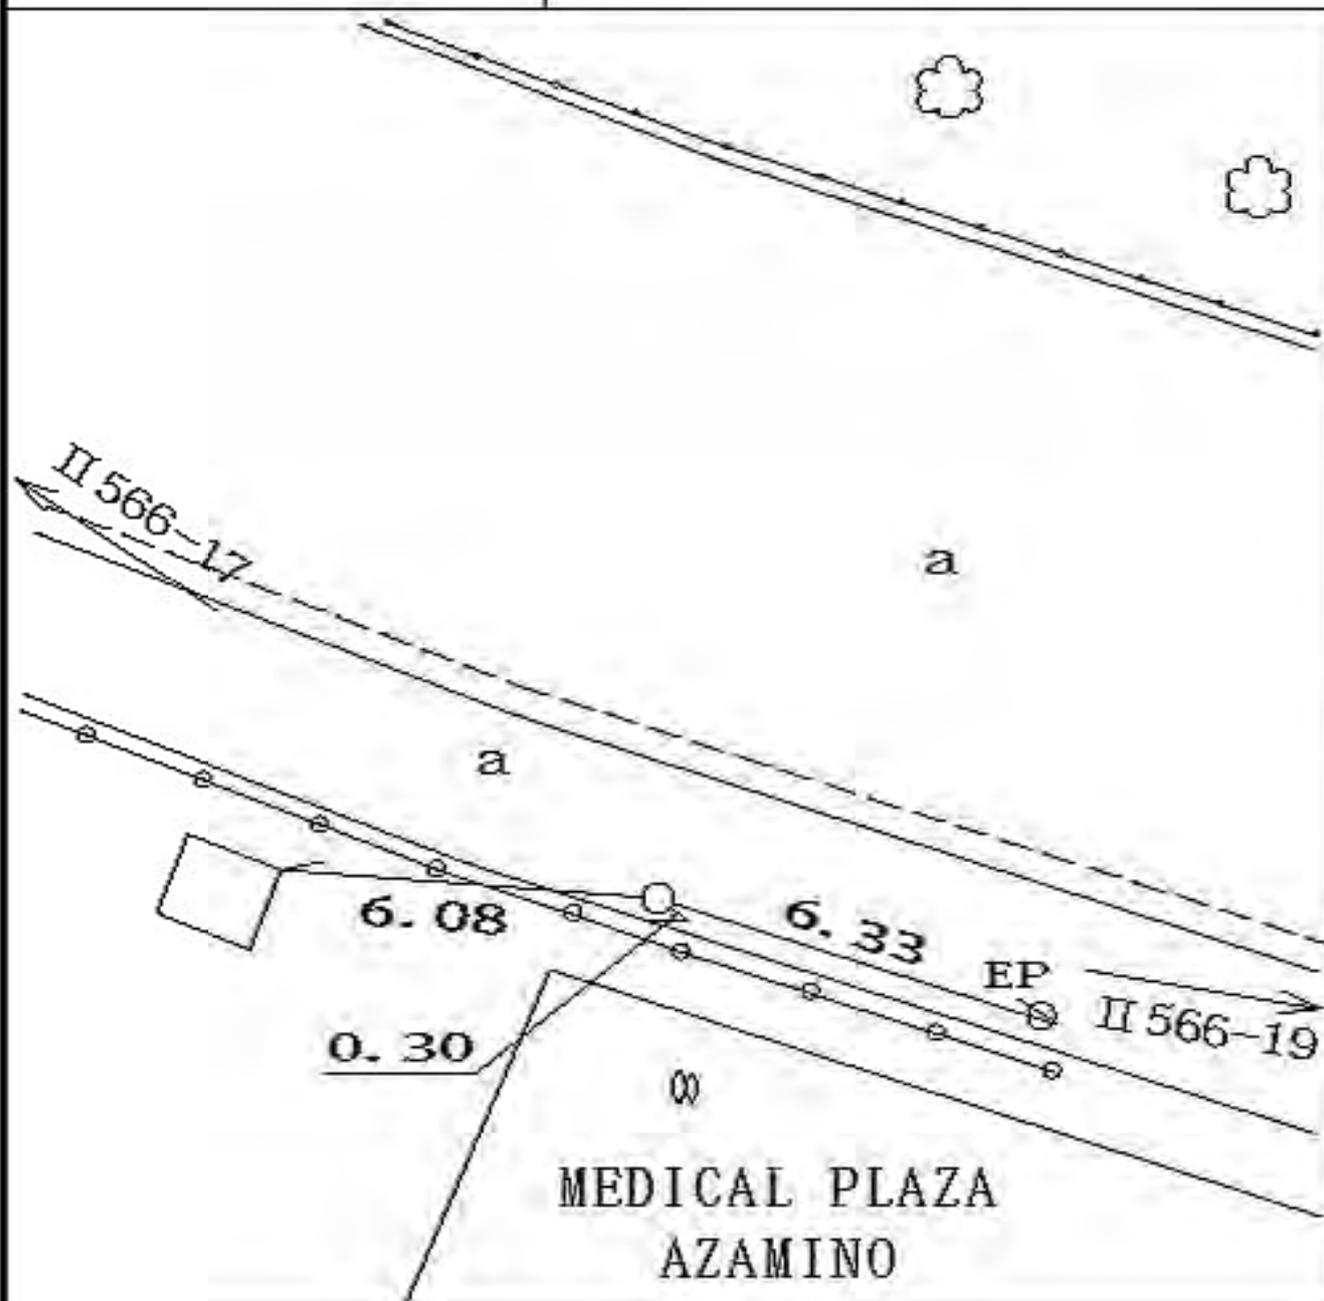

線 番 号	点 番 号	標 識 ノ 種 類	所 在 地
II 566	19	<div style="border: 1px solid black; border-radius: 15px; padding: 5px; display: inline-block;">金属標</div> ・ 鋌 ・ 木杭  キザミ ・ 標石	青葉区あざみ野一丁目六番二地先
要 図			

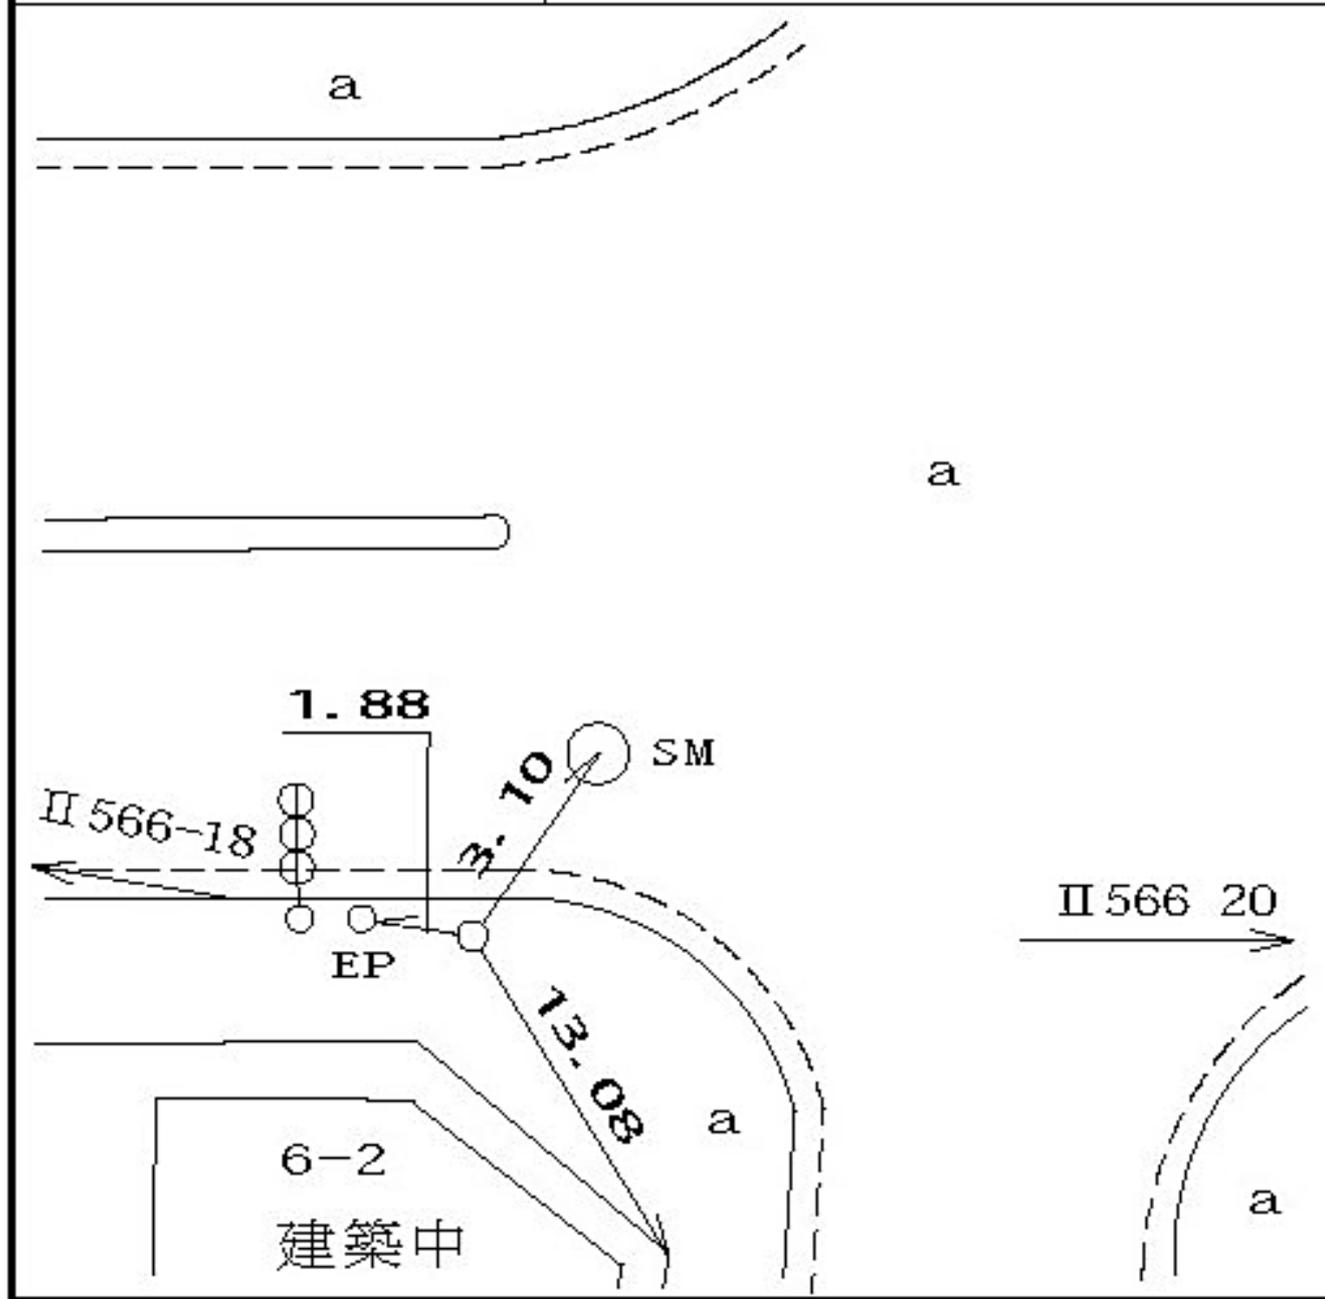

所在地

青葉区新石川二丁目一六番一〇地先

標識ノ種類

金属標・鋏・木杭

点番号


20

線番号

II 566

要 図

キザミ

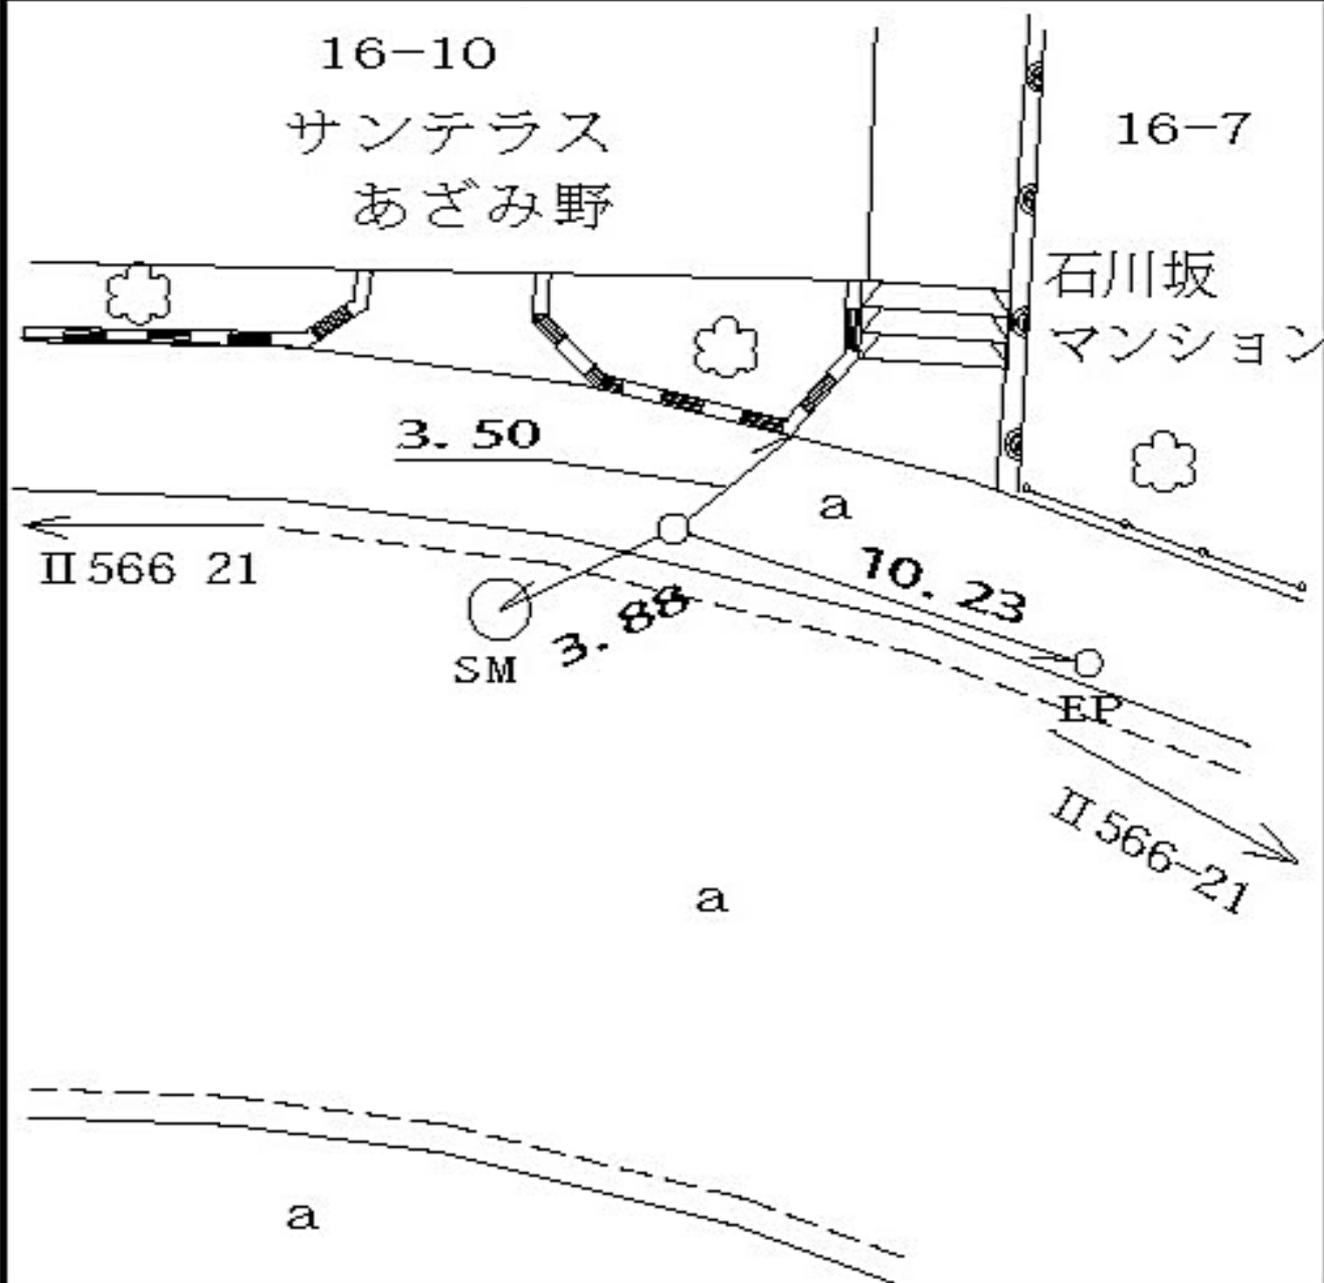


線 番 号	点 番 号	標 識 ノ 種 類	所 在 地
-------------	-------------	-----------	-------

II 566	21	<div style="border: 1px solid black; border-radius: 15px; padding: 5px; display: inline-block;">金属標</div> ・ 鋌 ・ 木杭
--------	----	--

要 図	キザ三
-----	-----

青葉区新石川二丁目二六番地先

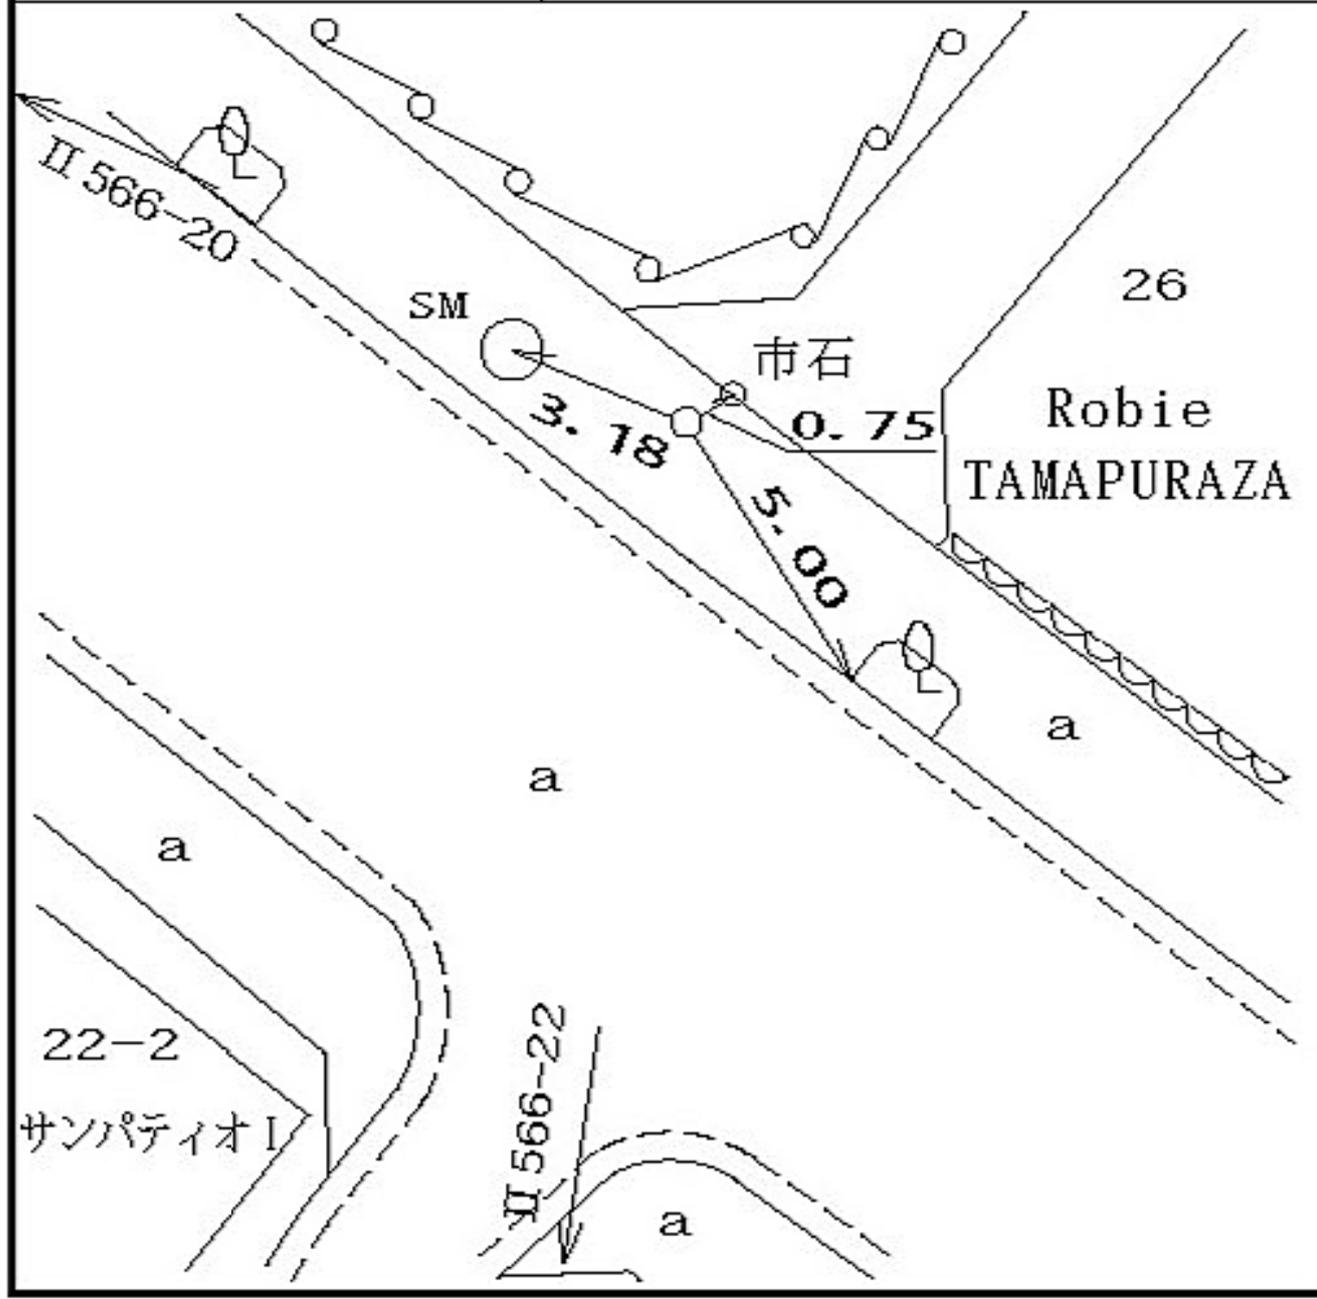

所在地

青葉区新石川一丁目二二番一地先

標識ノ種類

金属標・鋌・木杭

キザ三

線番号


II 566

点番号

22

要


図

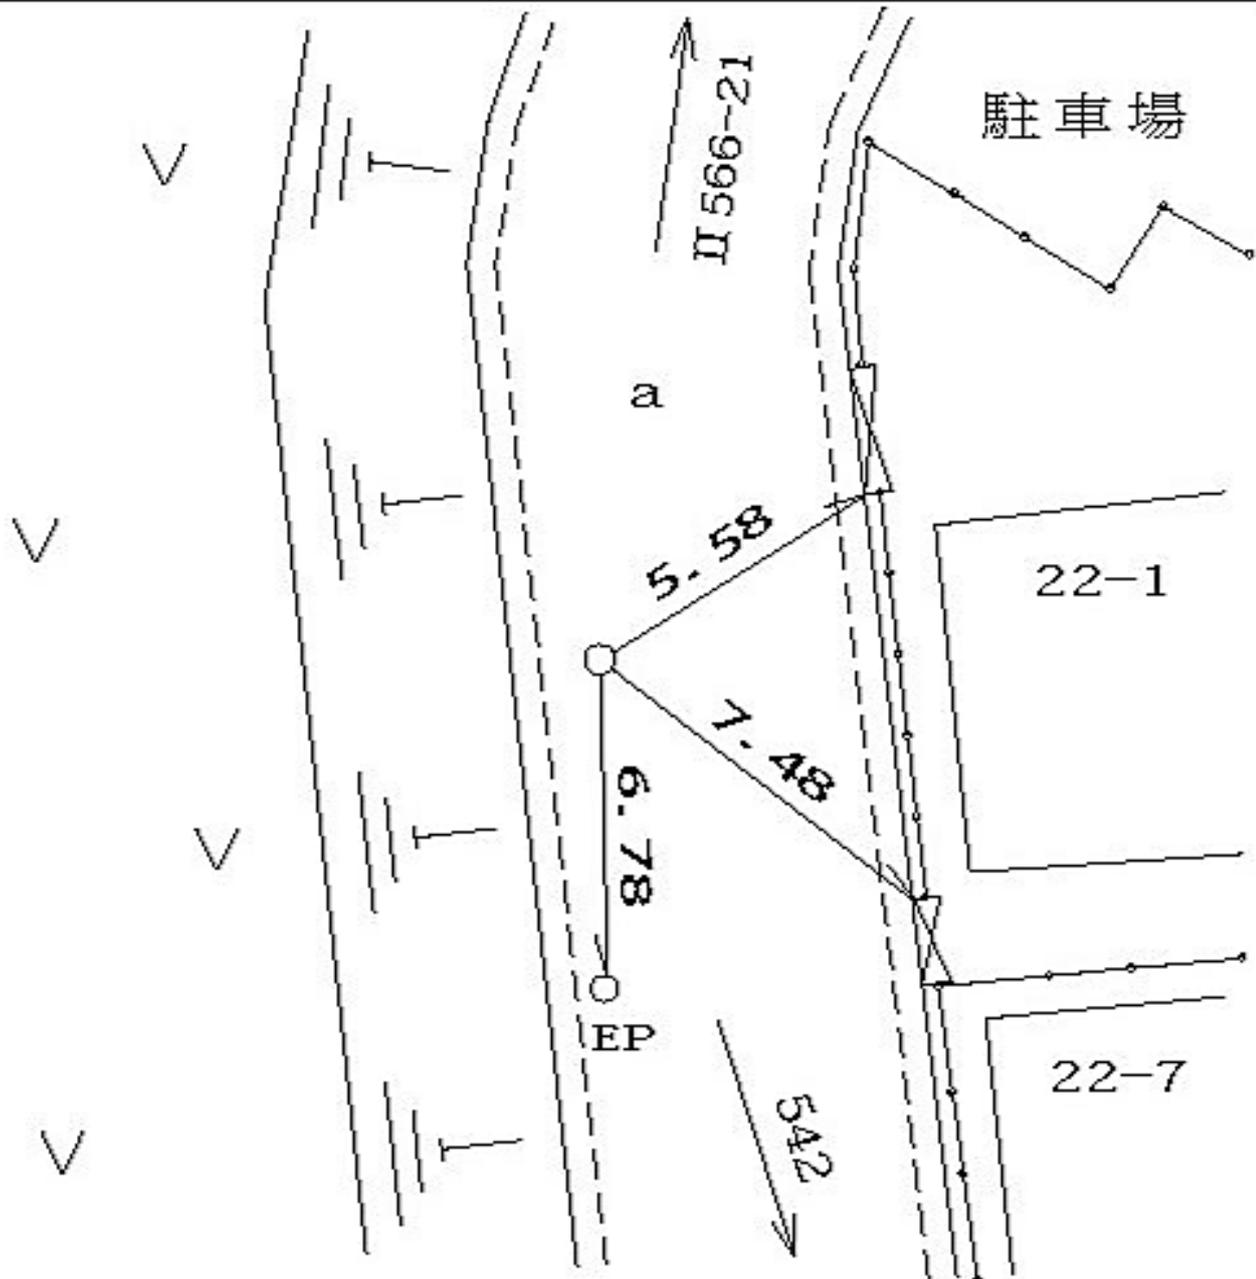

線 番 号	点 番 号	標 識 ノ 種 類	所 在 地
-------------	-------------	-----------	-------

II 567	6	<div style="border: 1px solid black; border-radius: 50%; padding: 5px; display: inline-block;">金属標</div> ・ 鋌 ・ 木杭 キザミ	青葉区荏田北三丁目八番一九地先
--------	---	--	-----------------


要 図	
-----	--

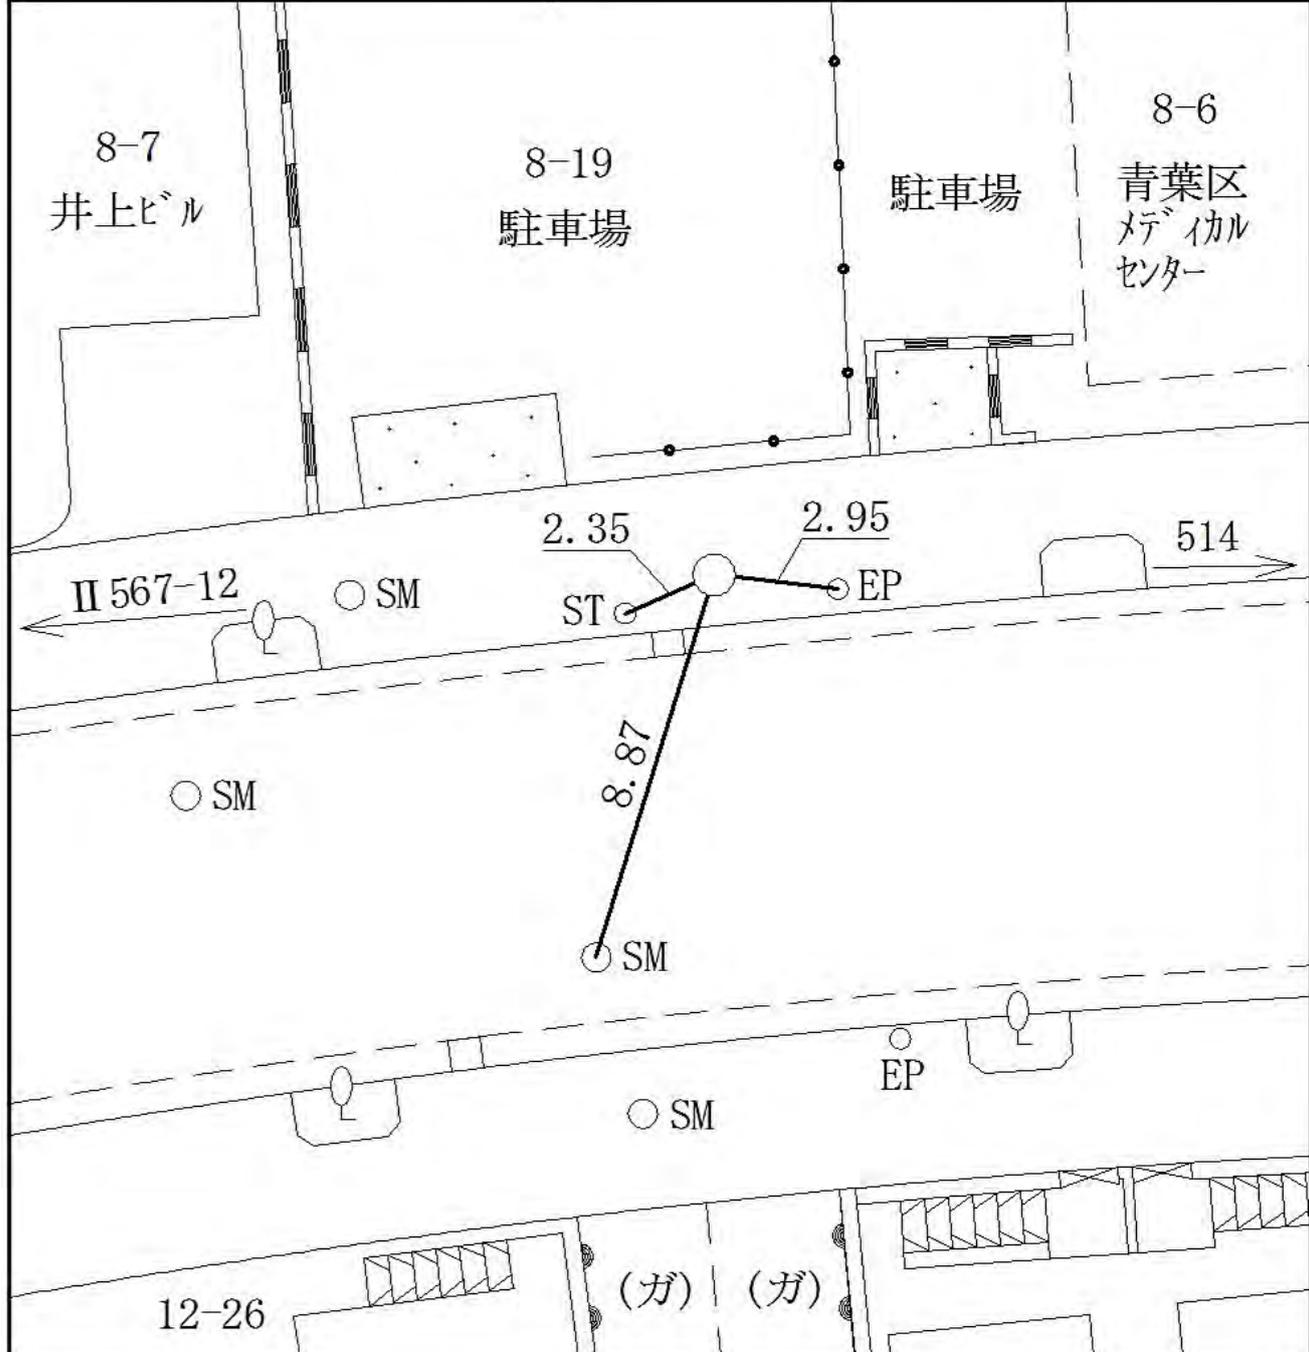

線 番 号	点 番 号	標 識 ノ 種 類	所 在 地
-------------	-------------	-----------	-------

II 567	7	<div style="border: 1px solid black; border-radius: 50%; padding: 5px; display: inline-block;">金属標</div> ・ 鋸 ・ 木杭 キザミ	青葉区みすずが丘二二番四地先
--------	---	--	----------------

要 図	
-----	--

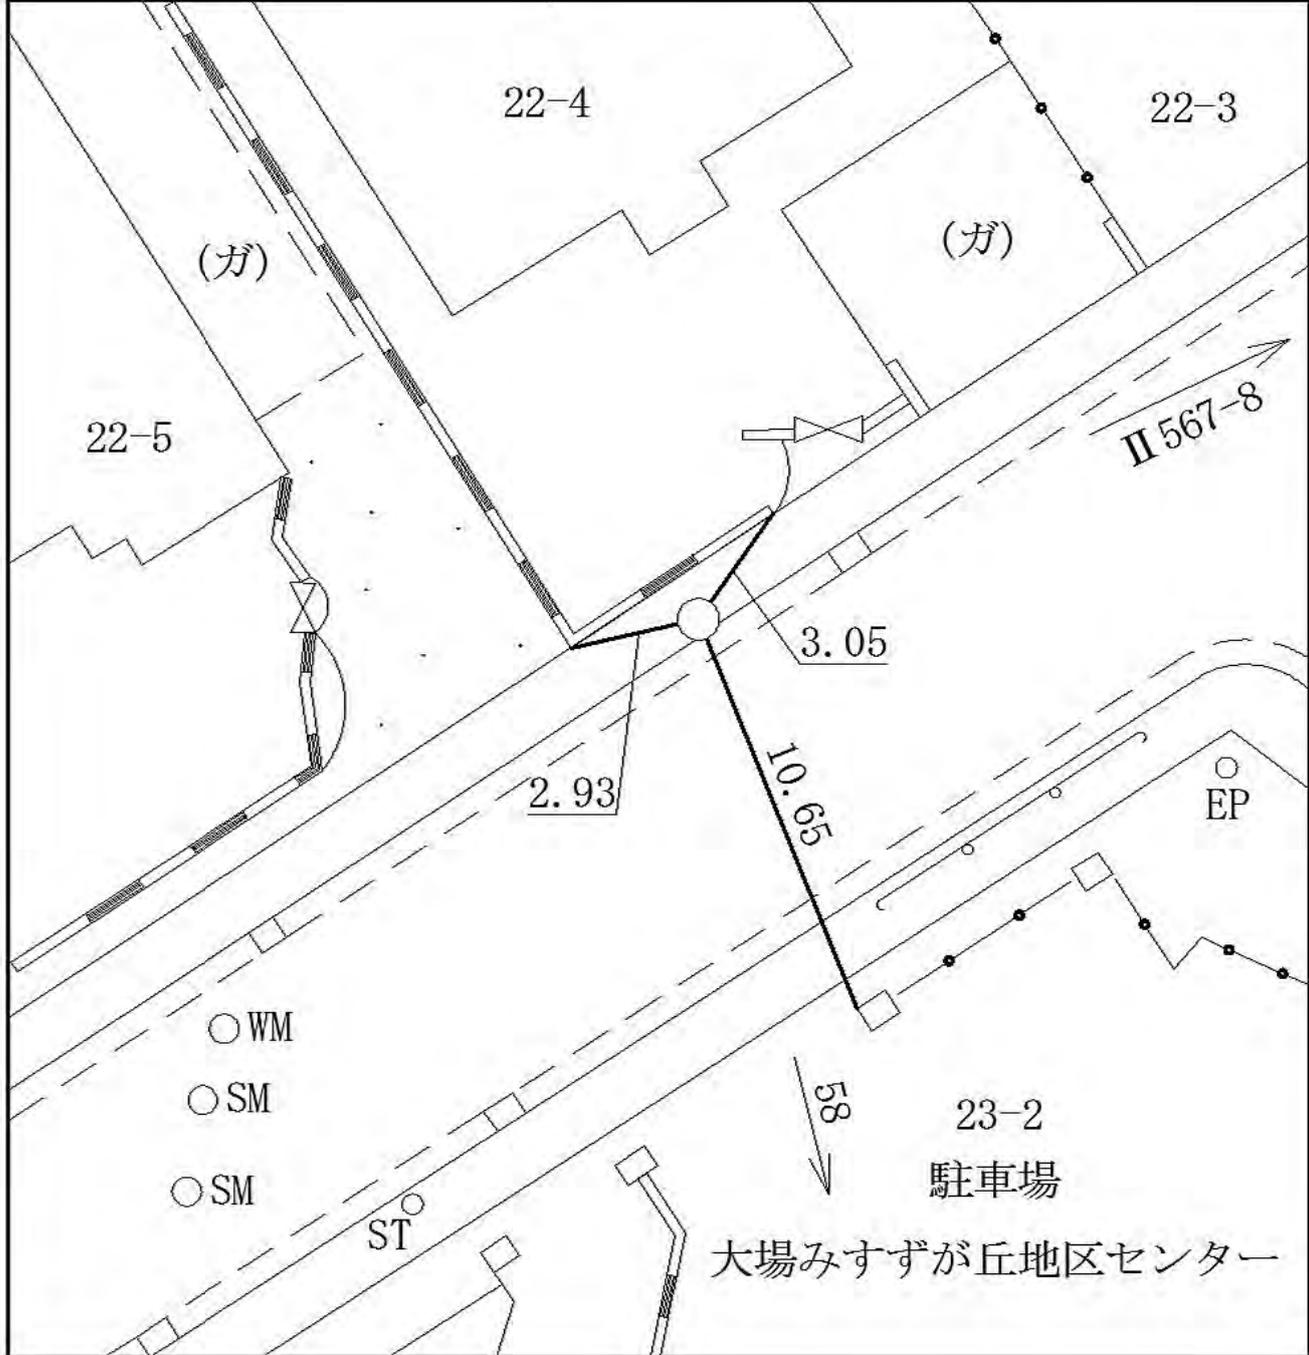


青葉区みすずが丘二二番四地先

線 番 号	点 番 号	標 識 ノ 種 類	所 在 地
-------------	-------------	-----------	-------

II 567	8	<div style="border: 1px solid black; border-radius: 50%; padding: 5px; display: inline-block;">金属標</div> ・ 鋌 ・ 木杭  キザミ	青葉区あざみ野南四丁目五番五地先
--------	---	--	------------------

要 図	
-----	--

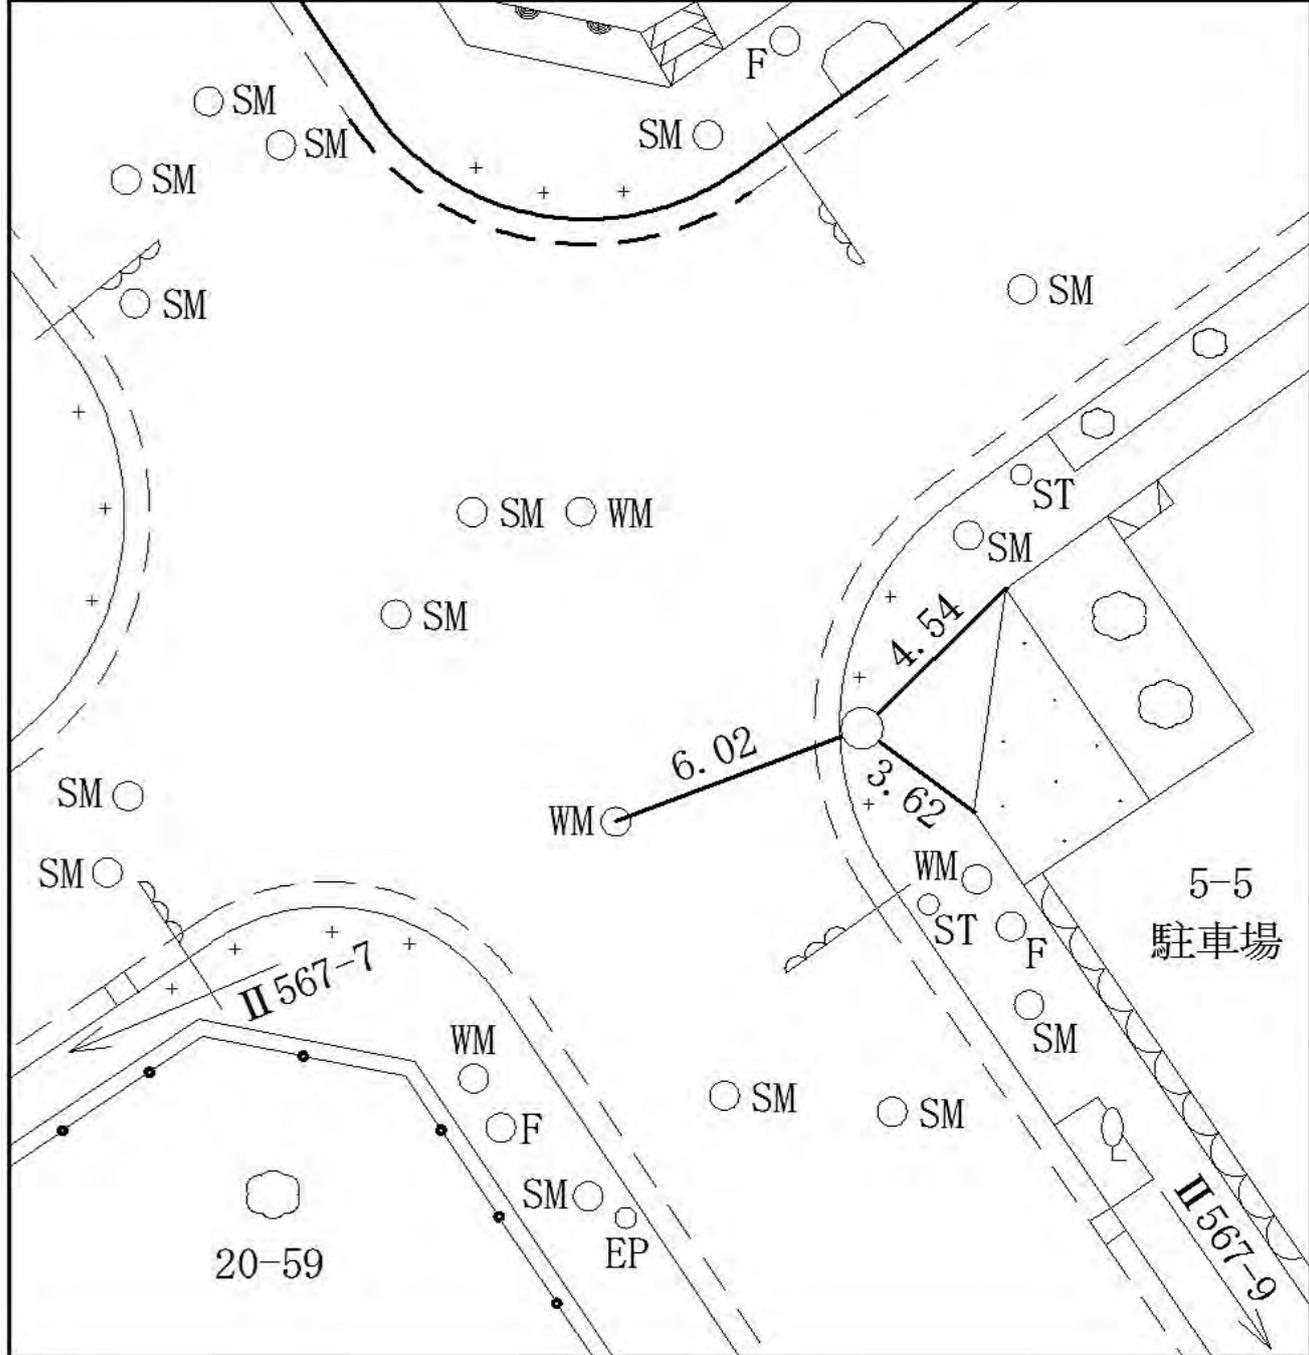


青葉区あざみ野南四丁目五番五地先

線 番 号	点 番 号	標 識 ノ 種 類	所 在 地
-------------	-------------	-----------	-------

II 567	9	<div style="border: 1px solid black; border-radius: 50%; padding: 5px; display: inline-block;">金属標</div> ・ 鋏 ・ 木杭  キザミ	青葉区荏田北三丁目一八番二地先
--------	---	--	-----------------


要 図

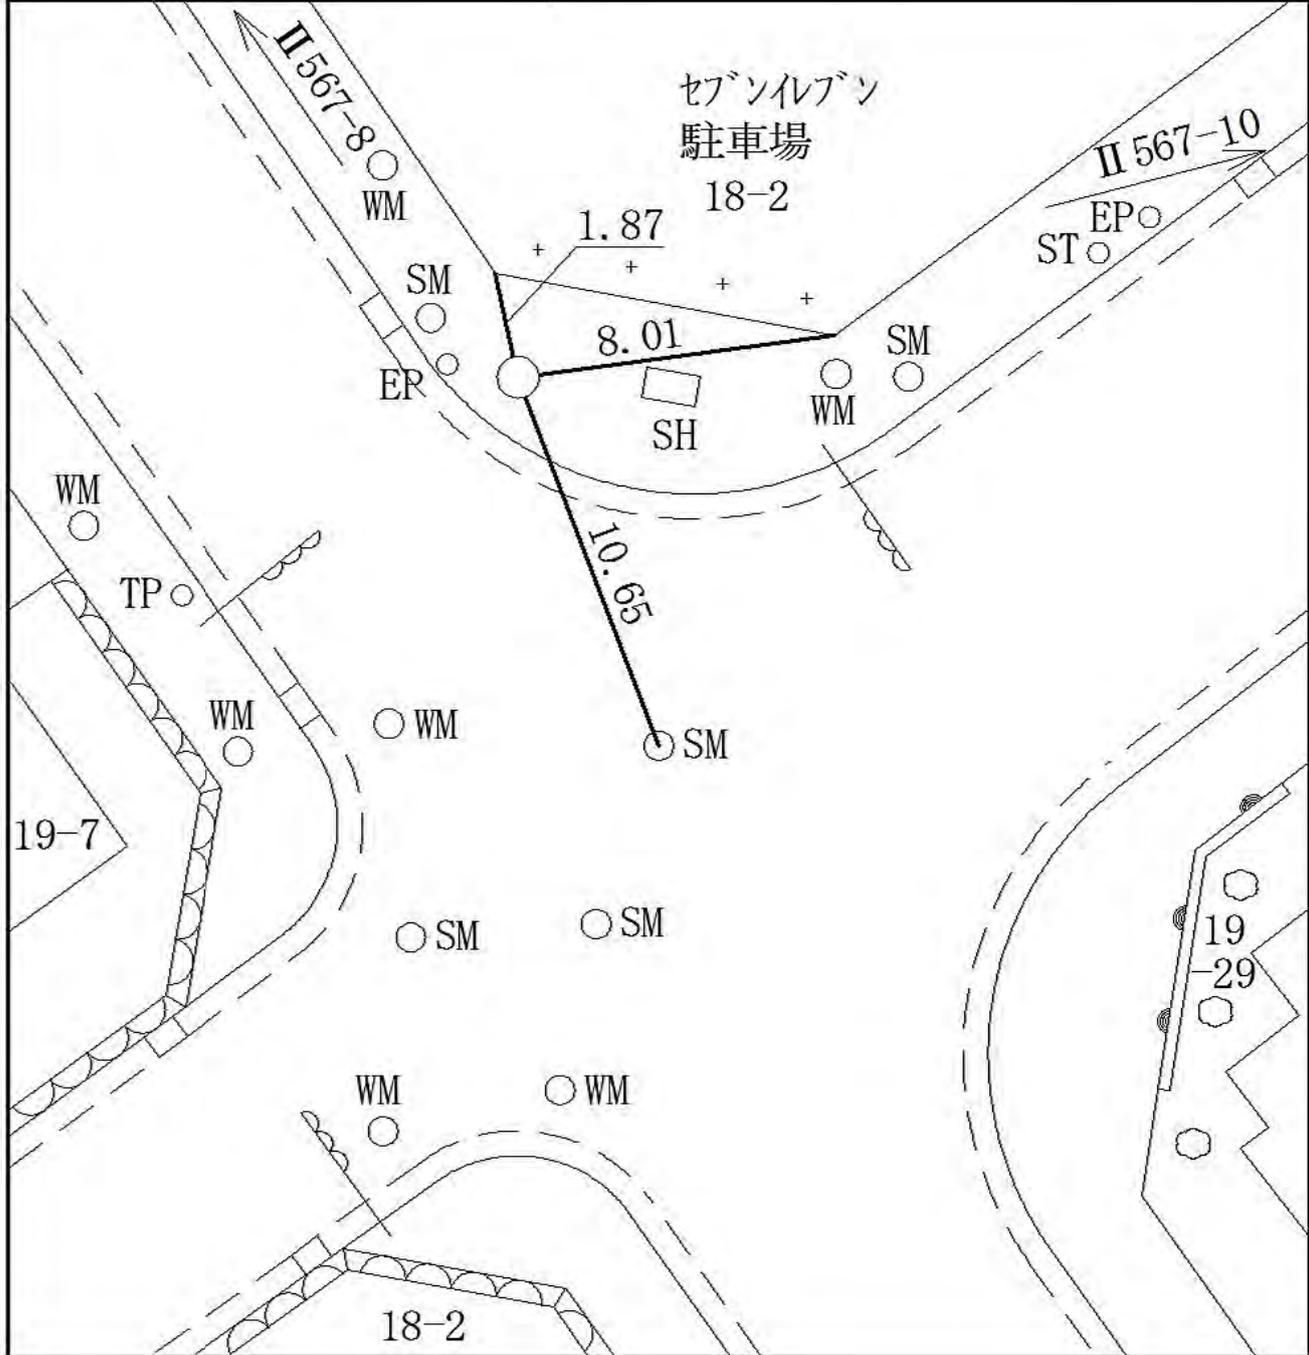

線 番 号	点 番 号	標 識 ノ 種 類	所 在 地
-------------	-------------	-----------	-------

II 567	10	<div style="border: 1px solid black; border-radius: 50%; padding: 5px; display: inline-block;">金属標</div> ・ 鋌 ・ 木杭 キザミ
--------	----	--

要 図

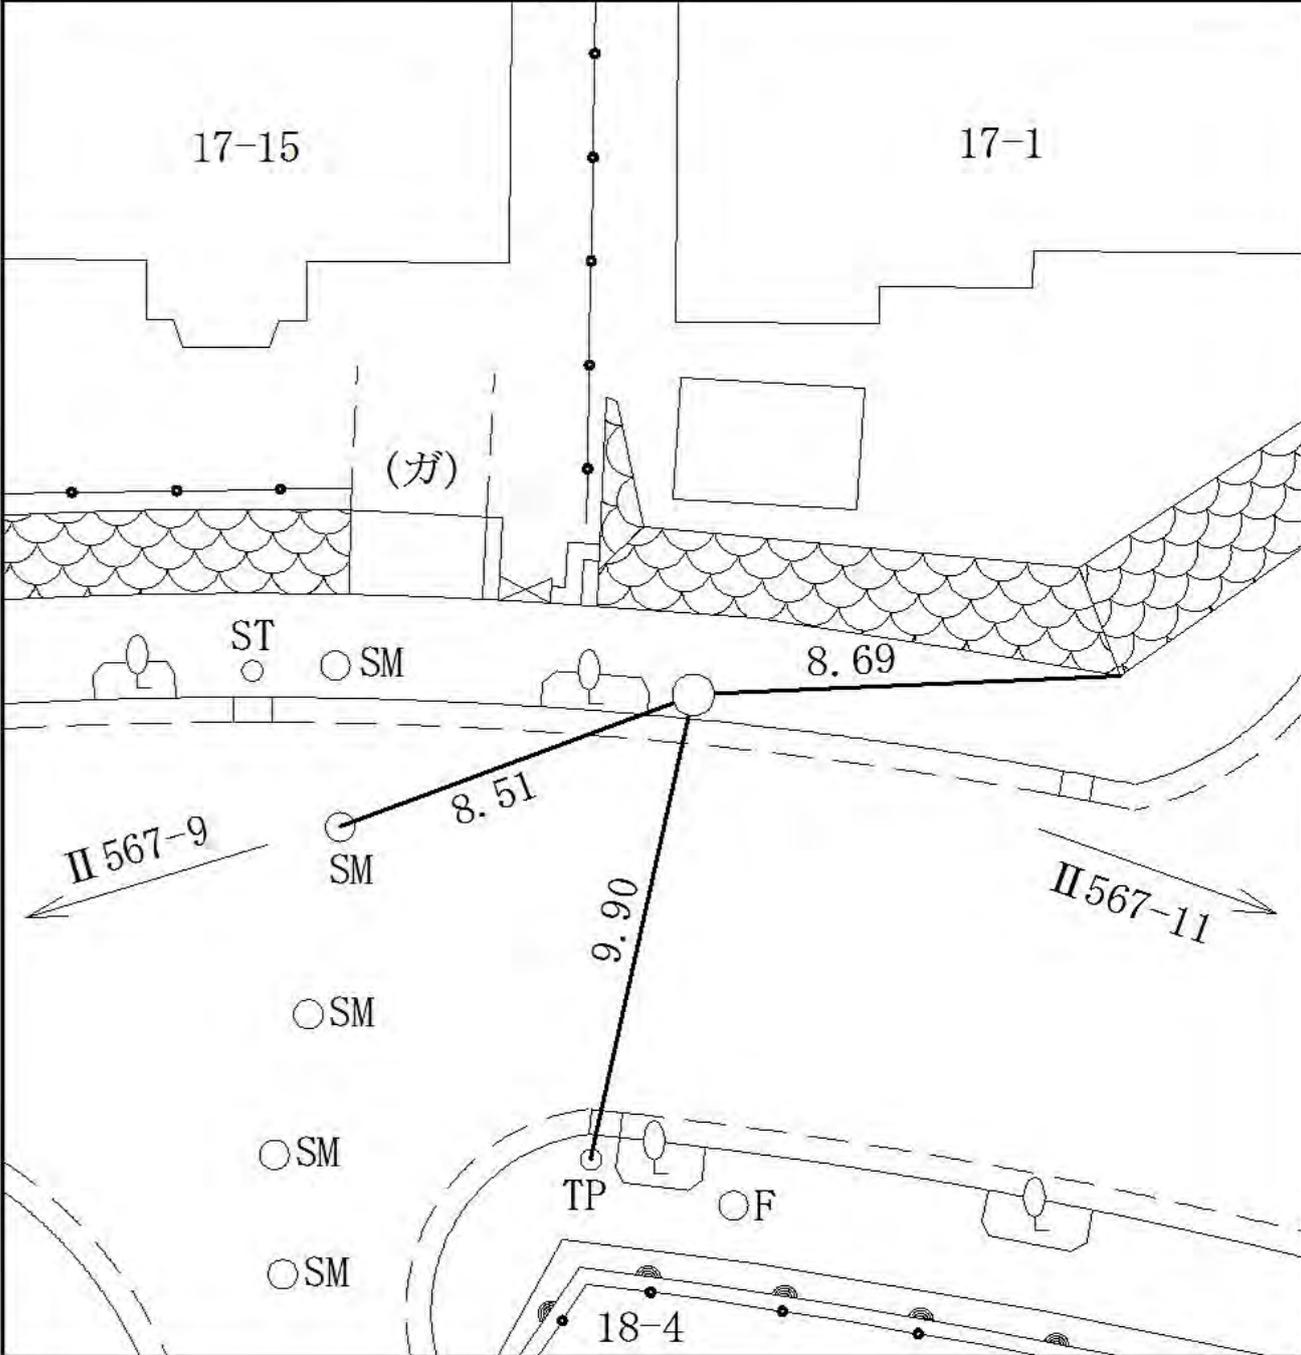


青葉区荏田北三丁目一七番一地先

線 番 号	点 番 号	標 識 ノ 種 類	所 在 地
-------------	-------------	-----------	-------

II 567	11	<div style="border: 1px solid black; border-radius: 50%; padding: 5px; display: inline-block;">金属標</div> ・ 鋌 ・ 木杭 キザミ ・ 避雷針	青葉区荏田北一丁目二三番四二地先
--------	----	--	------------------

要 図	
-----	--

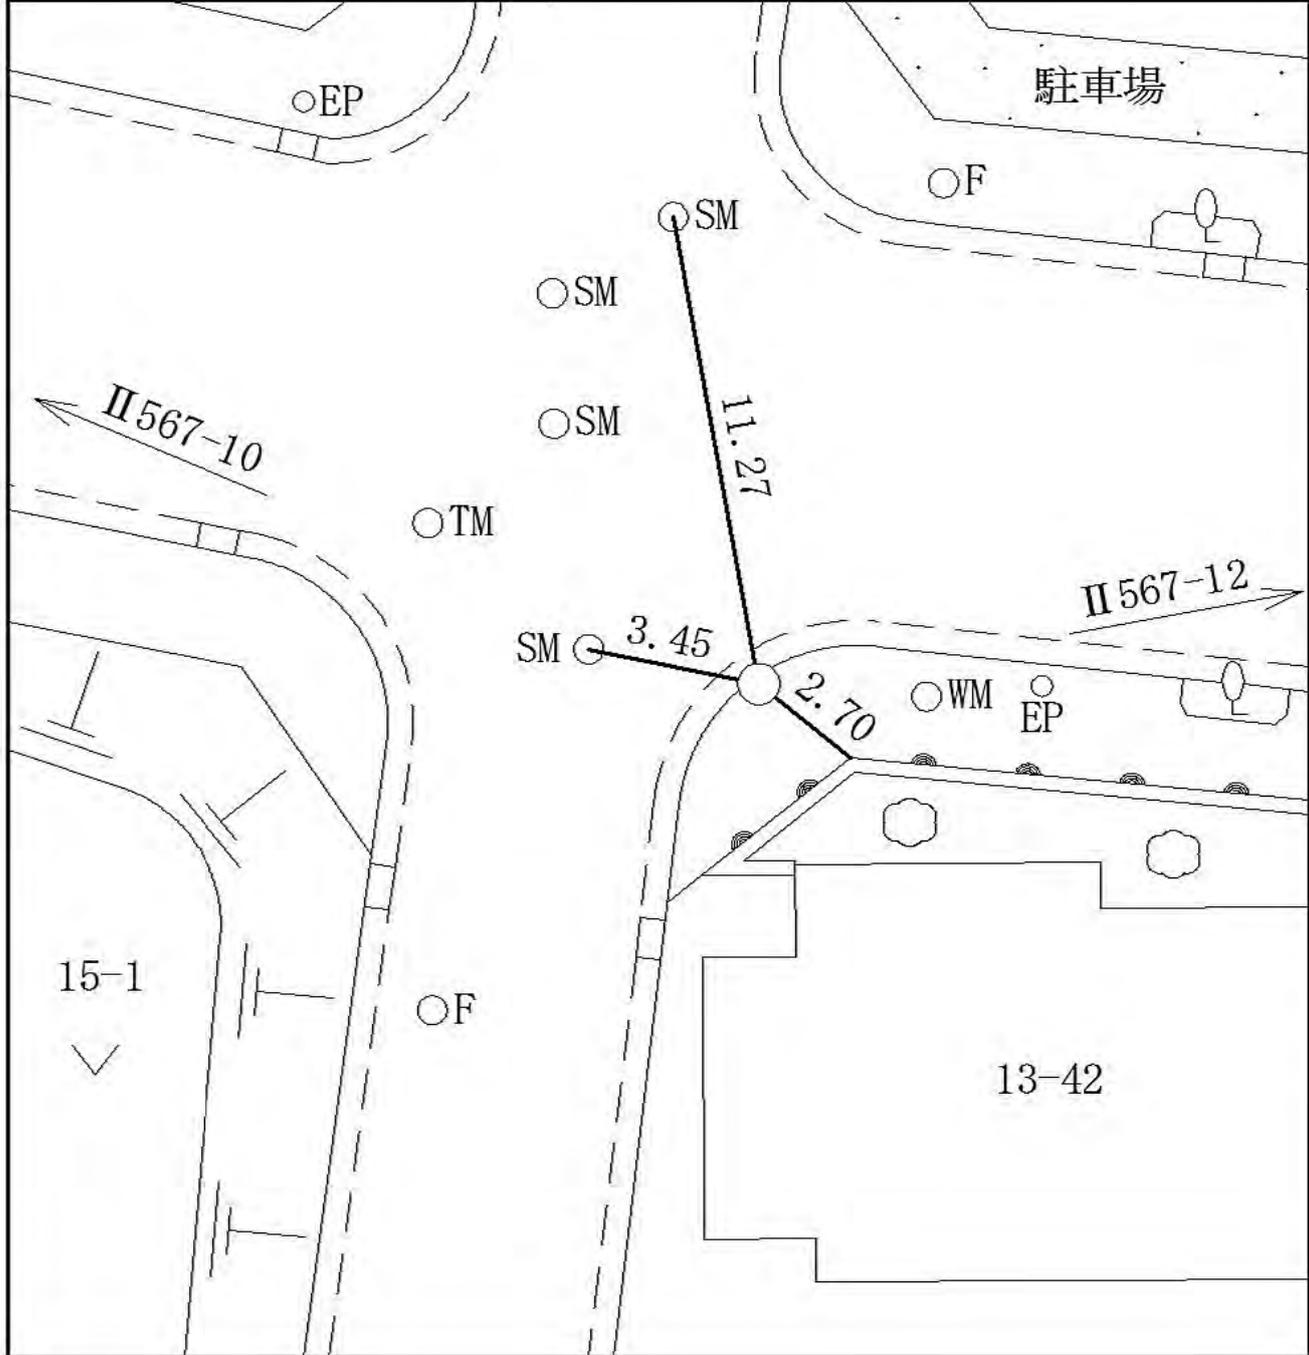

青葉区荏田北一丁目二三番四二地先

所在地

青葉区藤が丘一丁目三八番一九地先

標識ノ種類

金属標・鋏・木杭

キザミ・標石


線番号

II 568

点番号

2

要 図

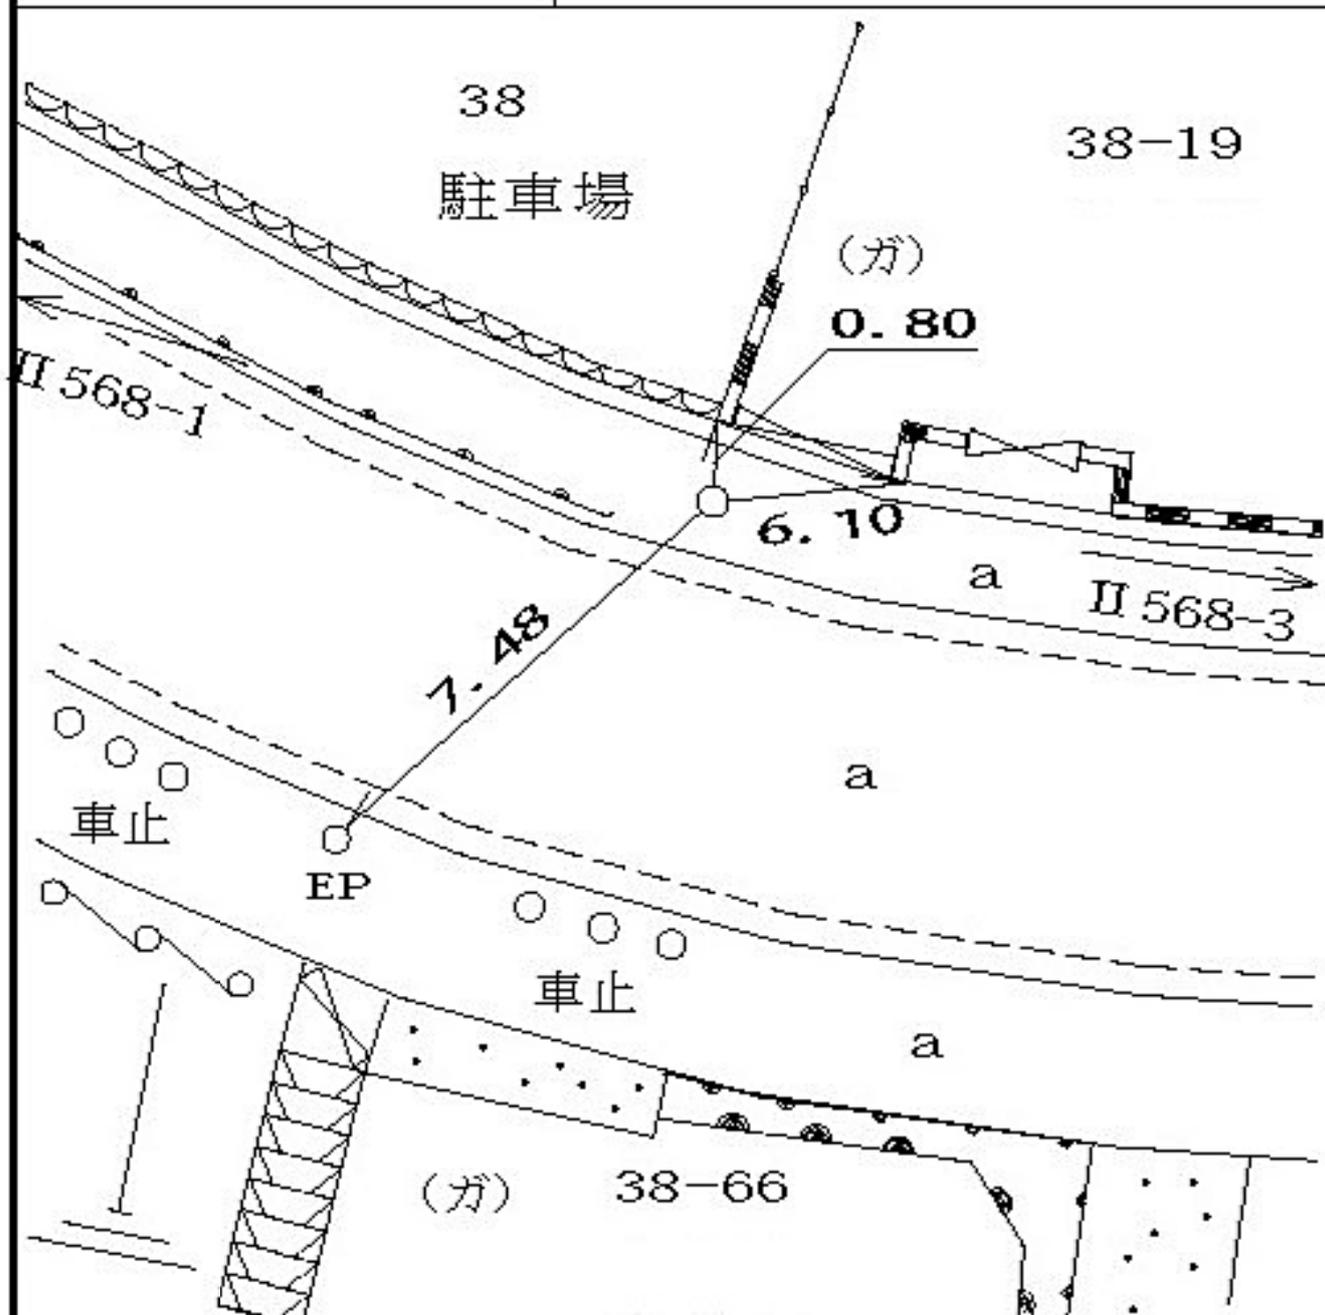

所在地


青葉区千草台二番九地先

標識ノ種類

金属標・鋏・木杭

キザミ

要 図

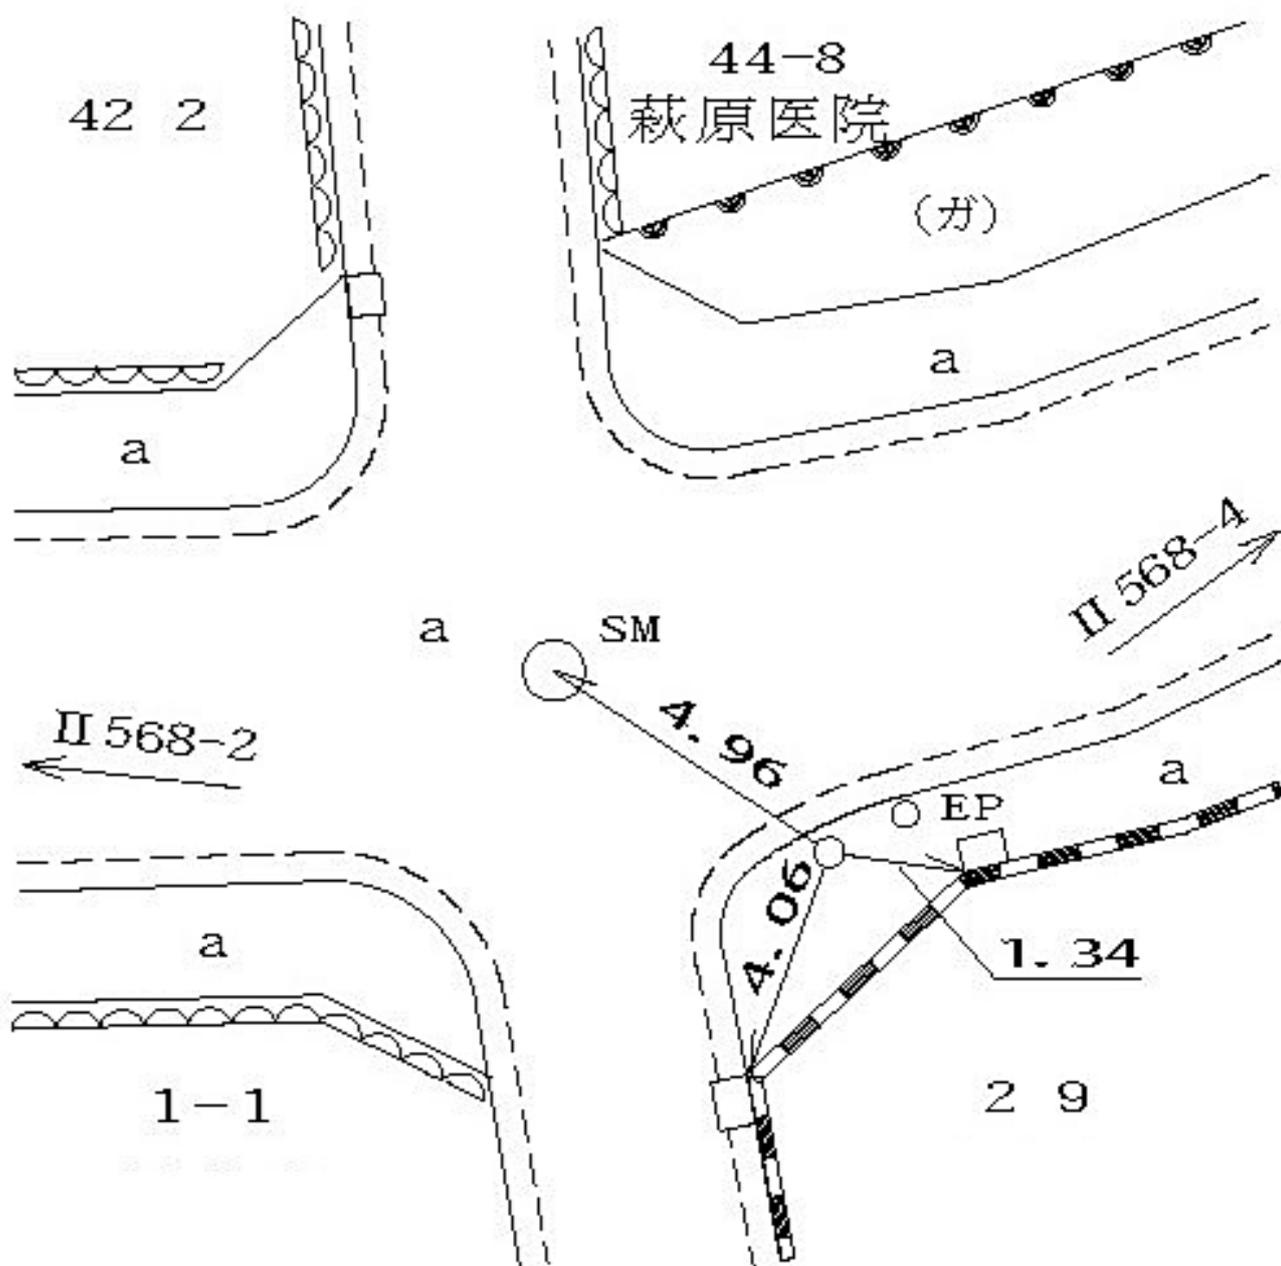

線  
番  
号

点  
番  
号

標 識 ノ 種 類

所  
在  
地

Ⅱ 568

4


金属標・鋏・木杭

青葉区藤が丘一丁目四四番四地先

要

図

キザミ

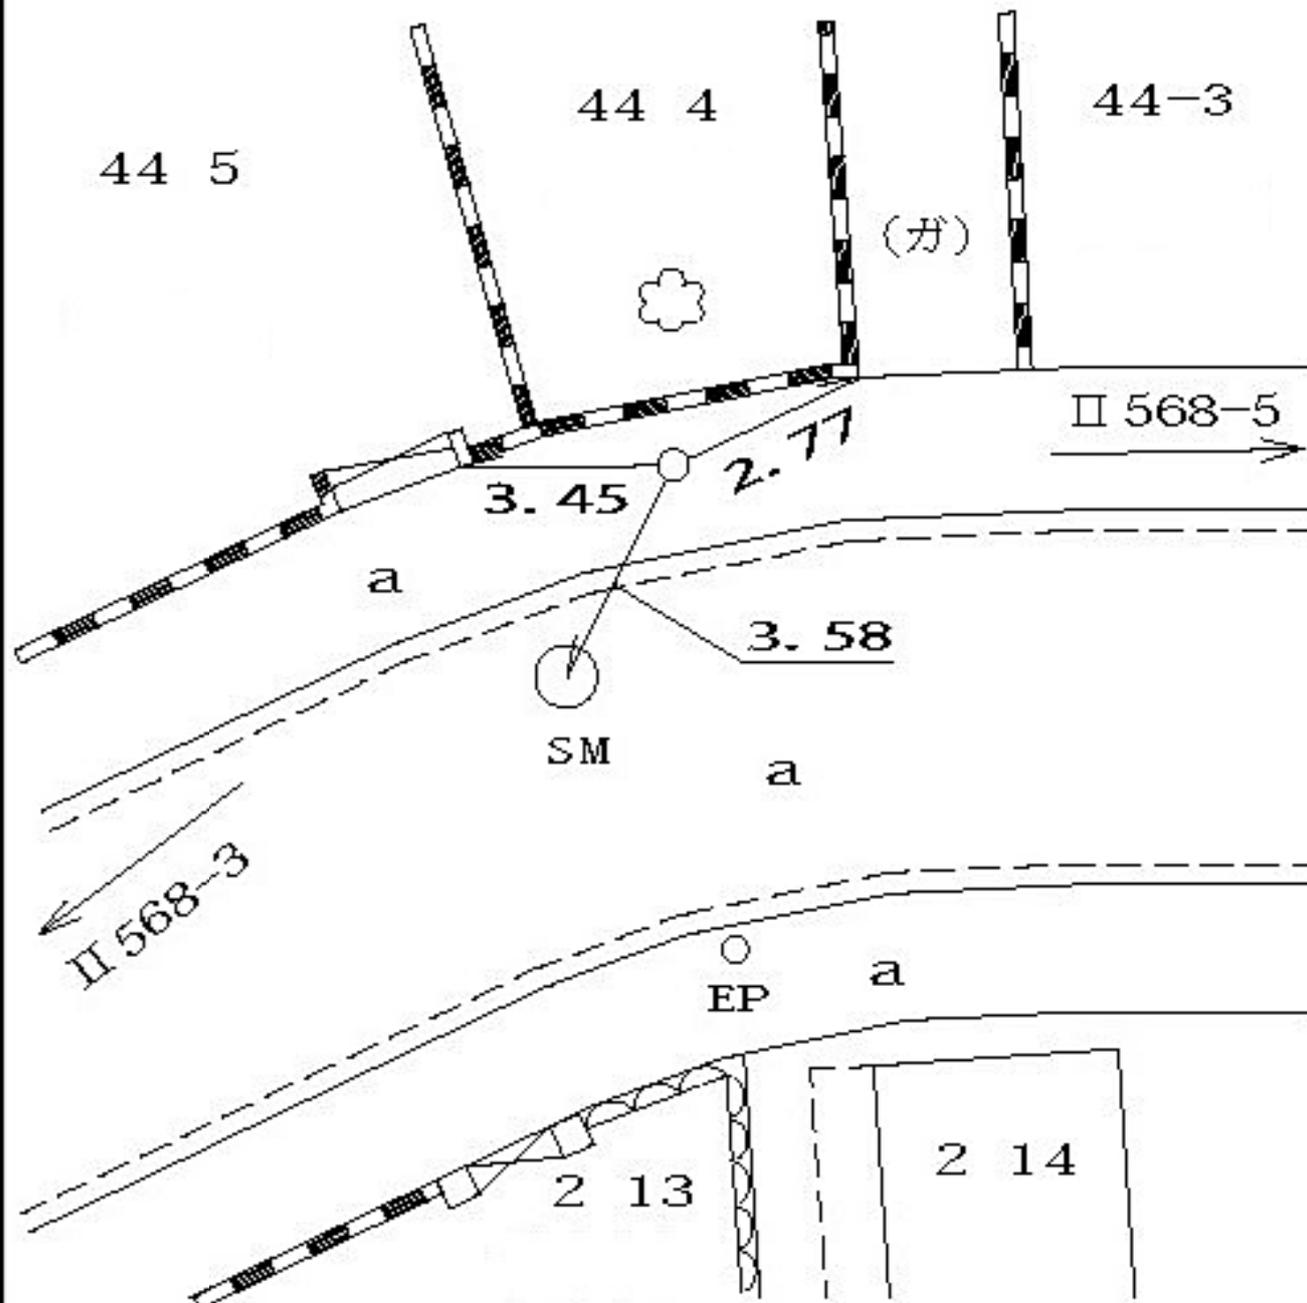

線  
番  
号

点  
番  
号

標 識 ノ 種 類

所  
在  
地

II 568


5

金属標・鋏・木杭

青葉区藤が丘一丁目四五番五地先

要 図

キザミ

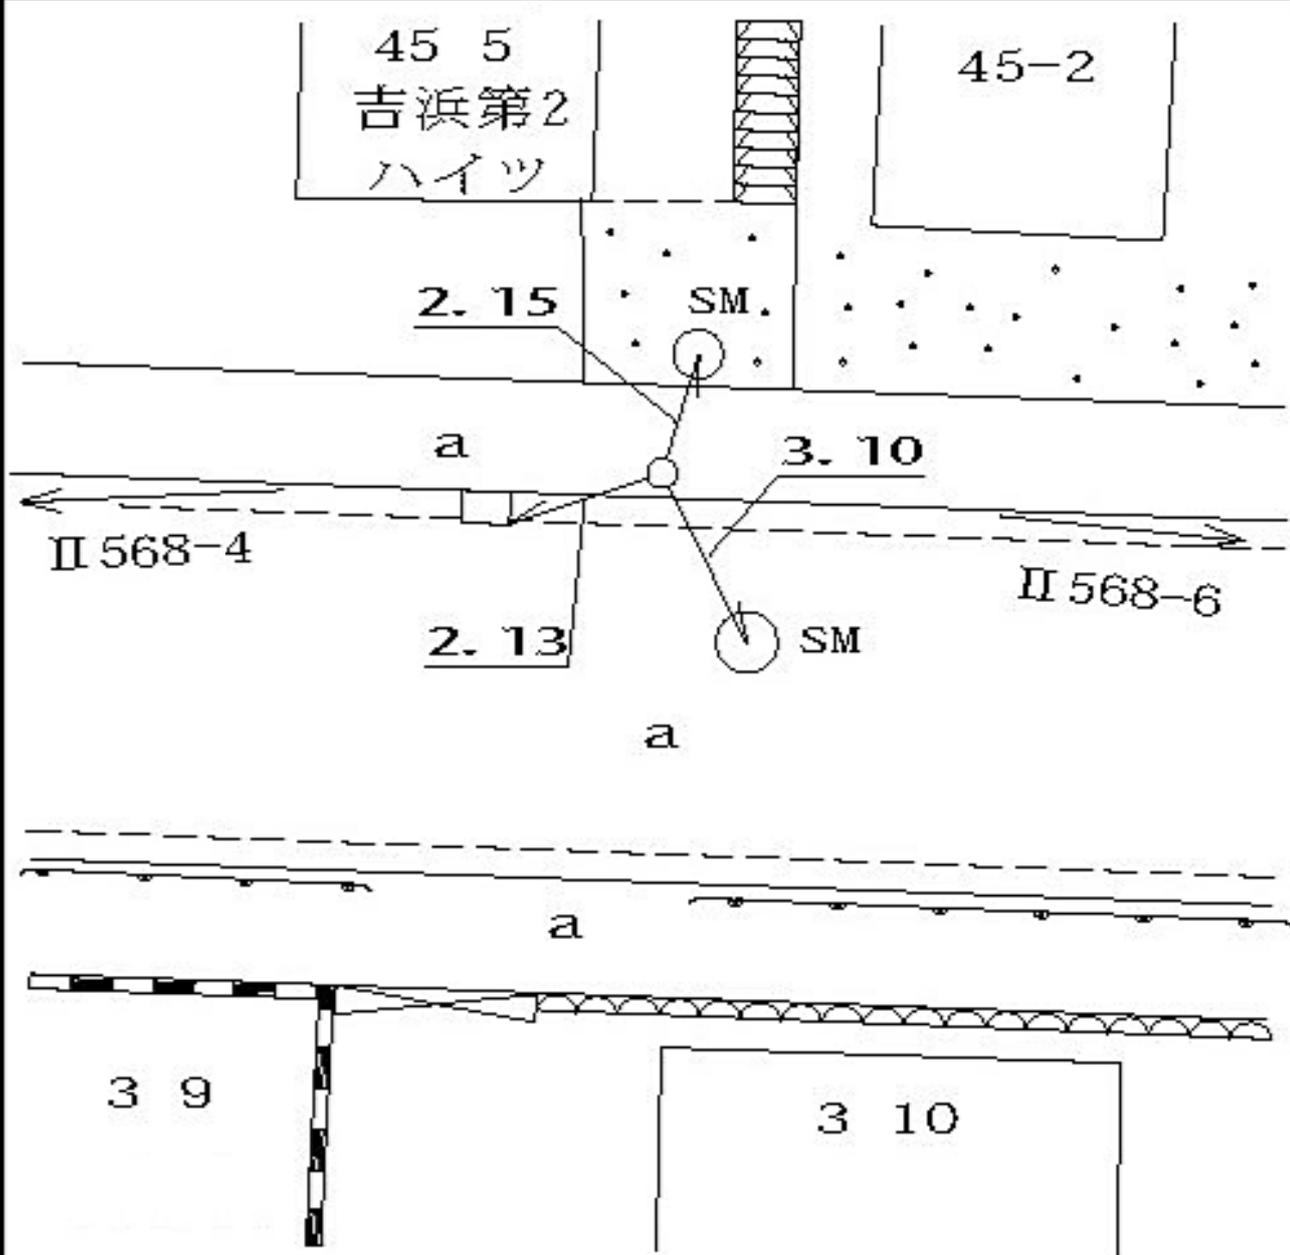

所在地

青葉区千草台一七番地先

標識ノ種類

金属標・鋏・木杭

キザミ・標石


線番号

II 568

点番号

6

要 図

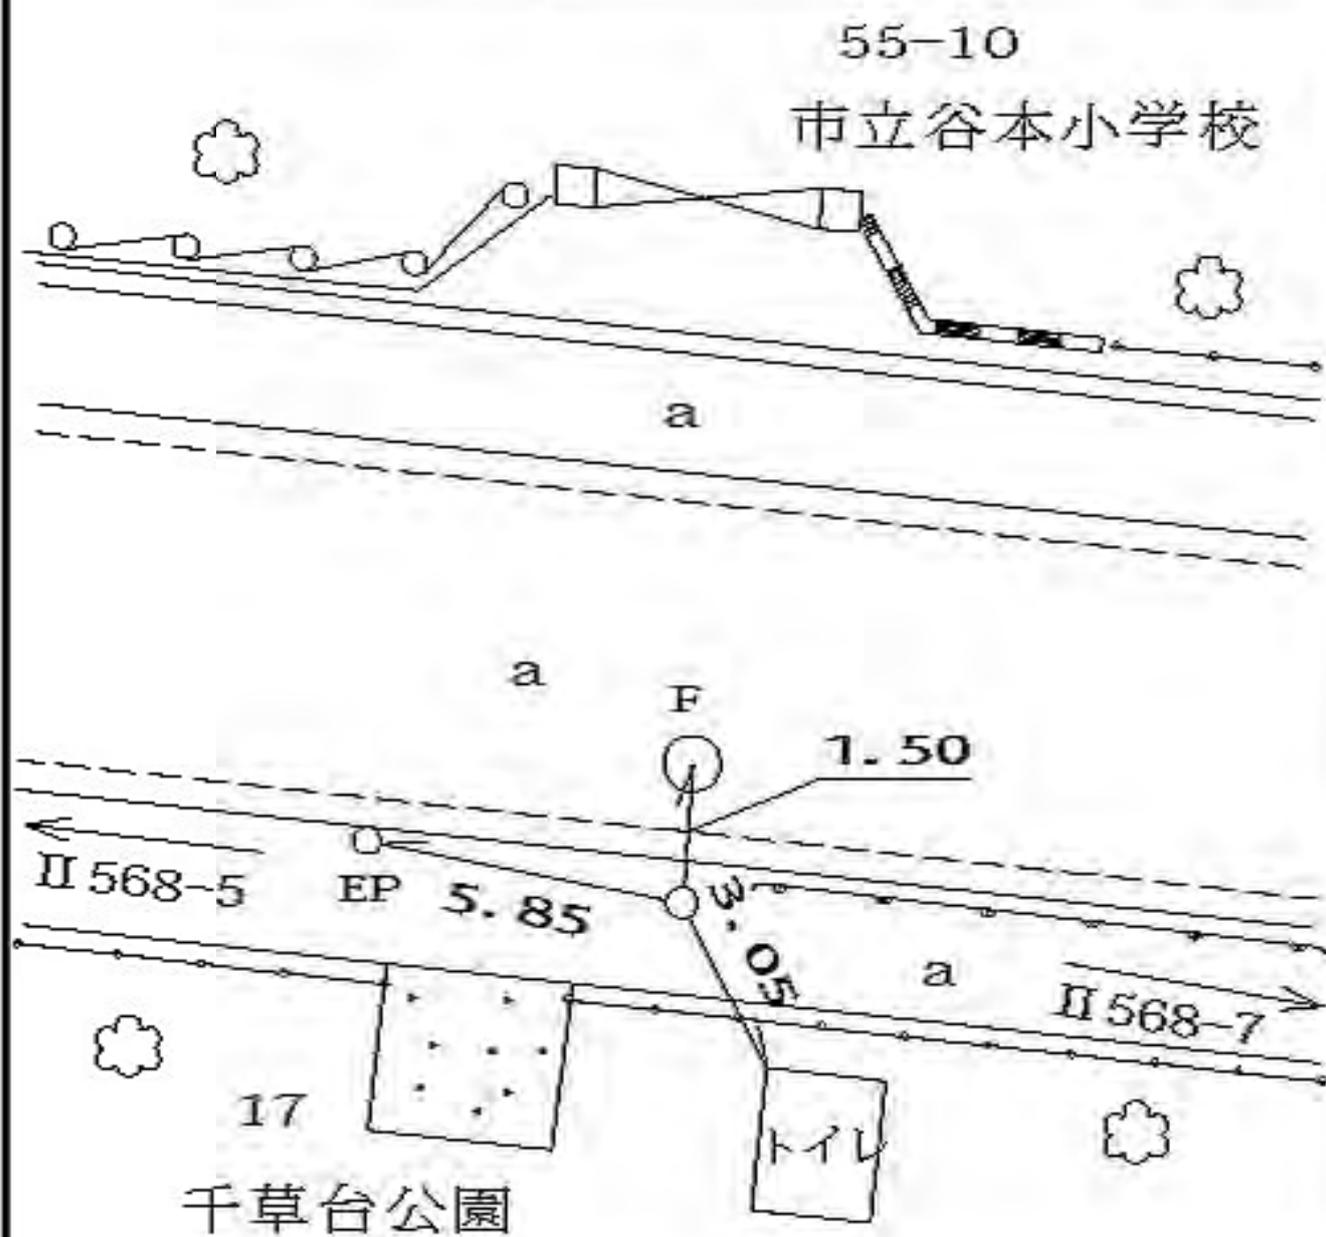

所在地

青葉区下谷本町二一番一地先

標識ノ種類

金属標・鋏・木杭

キザミ


線番号

II 568

点番号

7

要 図

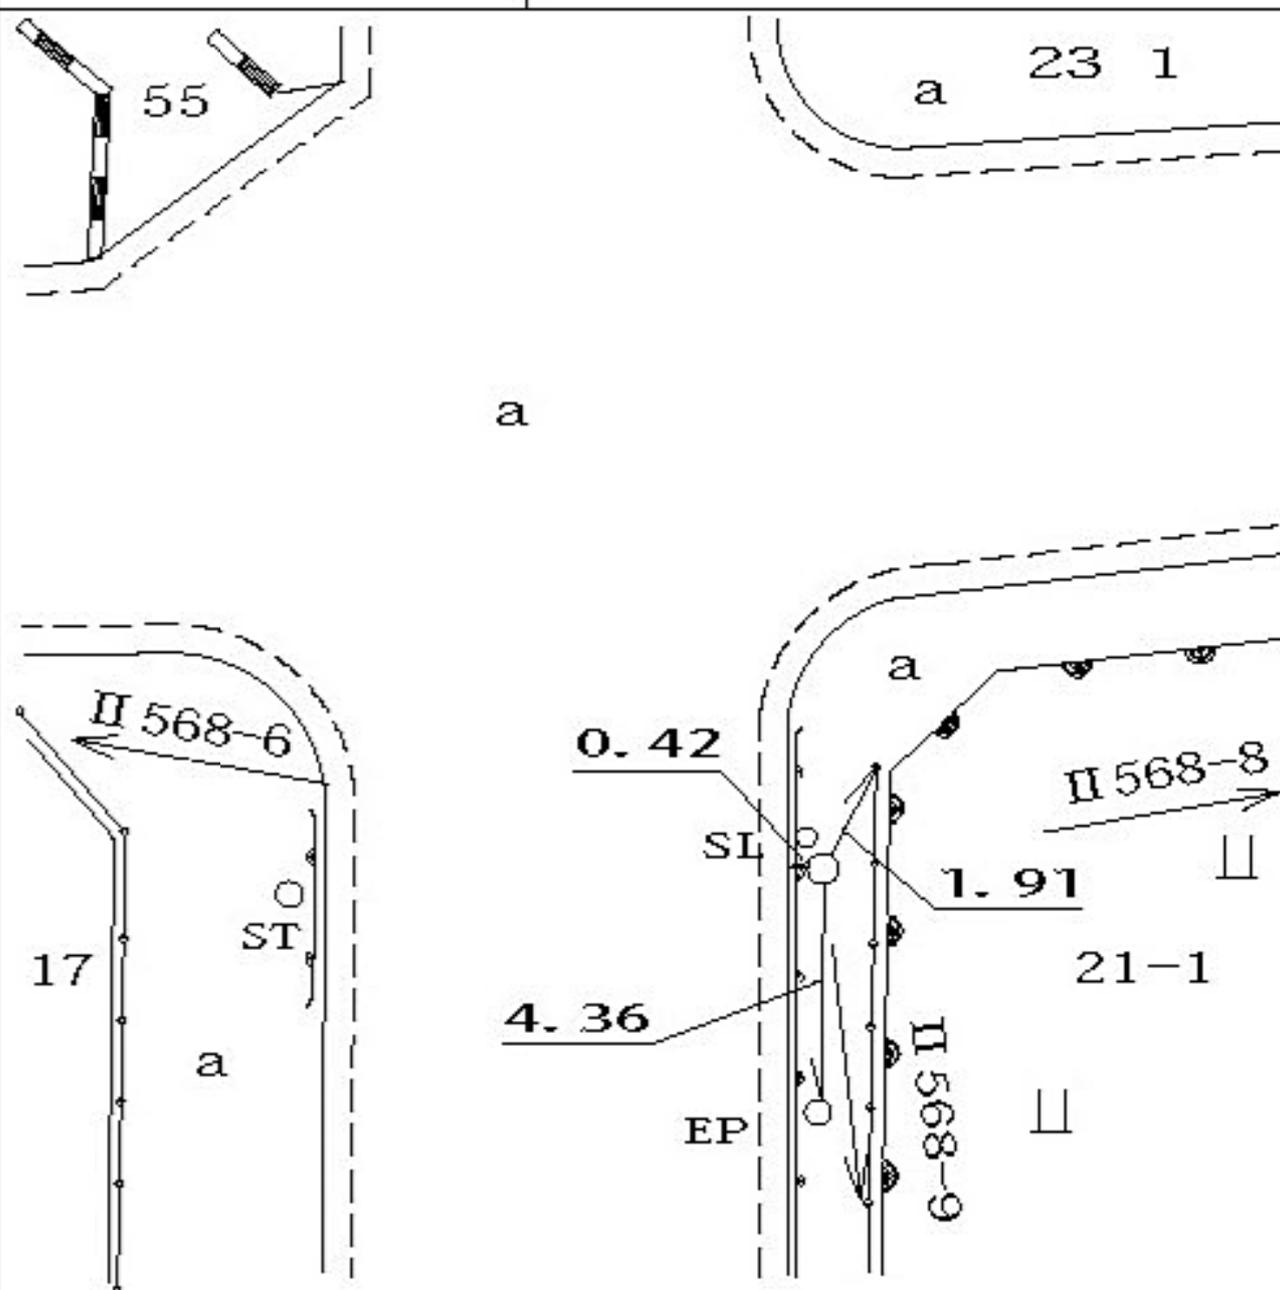

所在地

青葉区下谷本町一七番四地先

標識ノ種類

金属標・鋌・木杭

点番号


8

線番号

II 568

キザミ

要 図

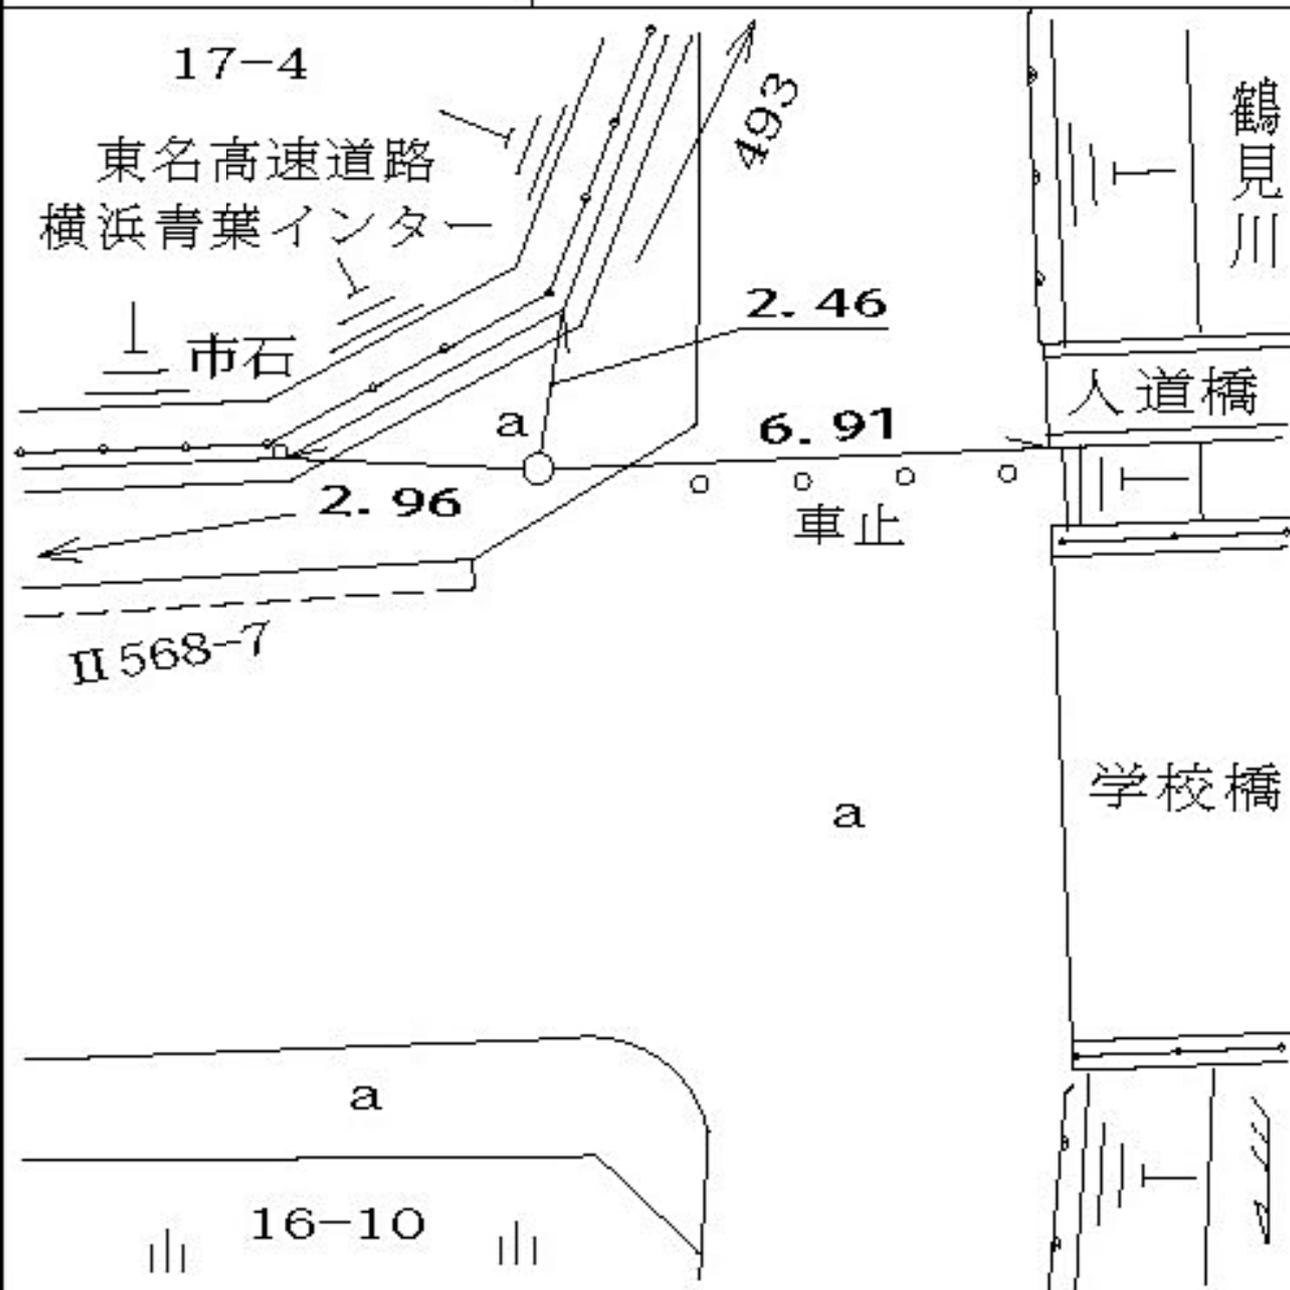

所在地

青葉区下谷本町二〇番地先

標識ノ種類

金属標・鋏・木杭

点番号


9

線番号

II 568

キザ三

要 図

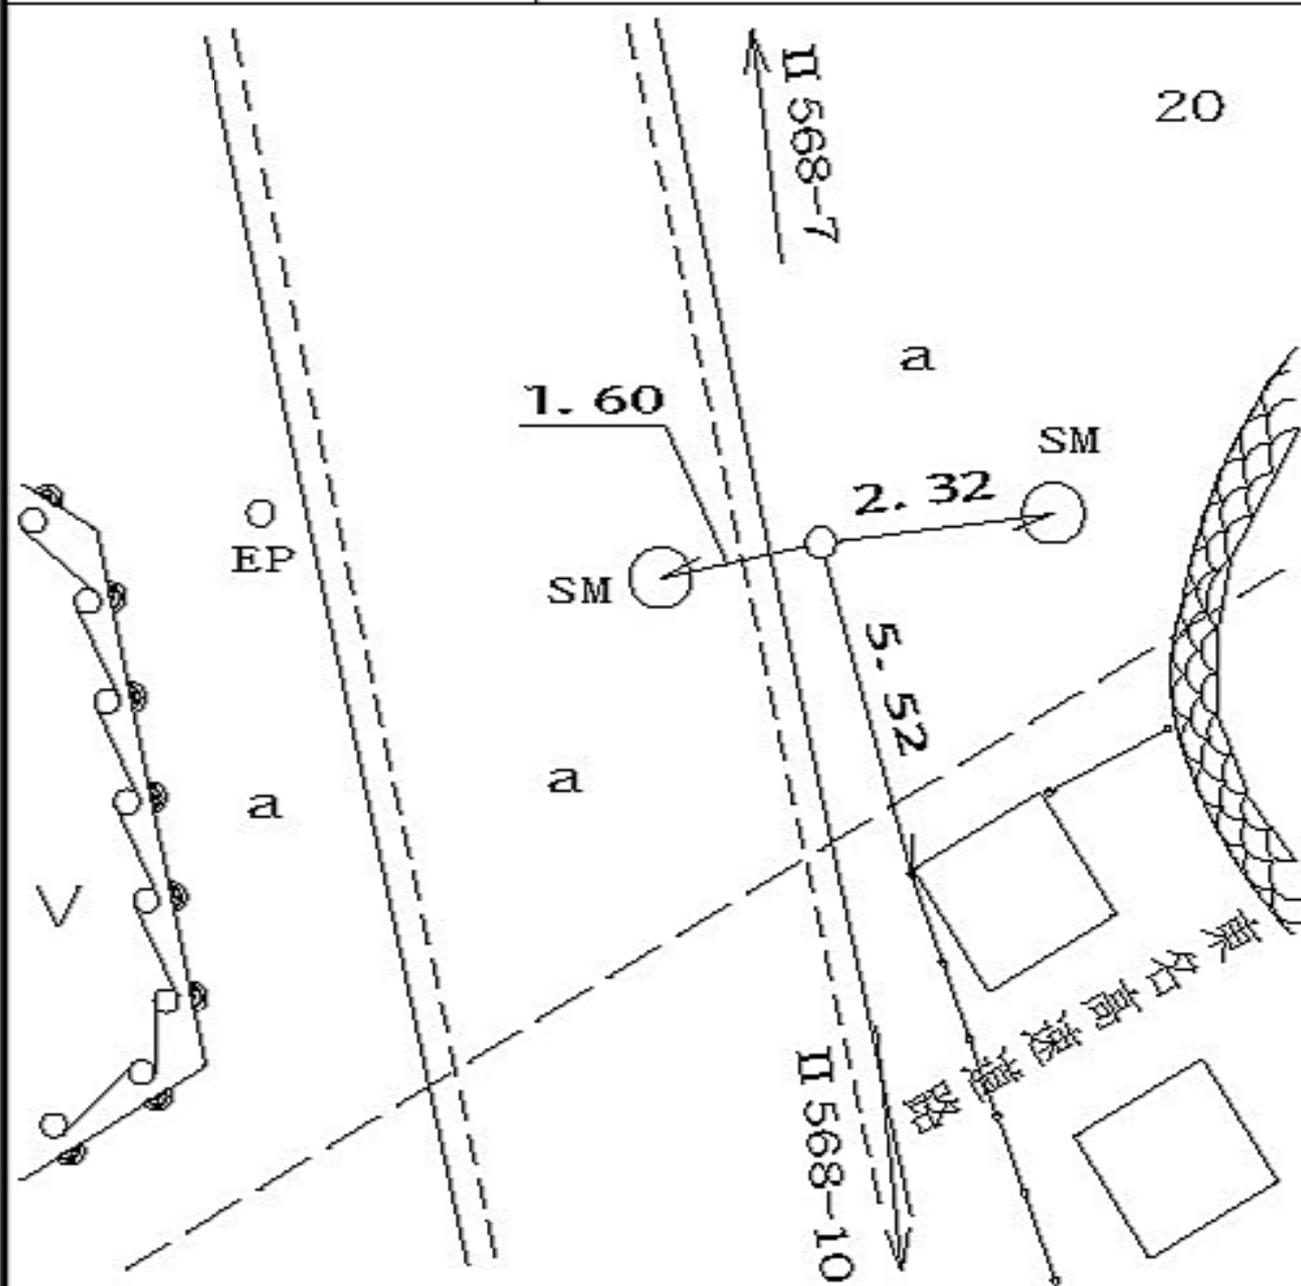

線番号	点番号	標識ノ種類	所在地
Ⅱ 568	10	<div style="border: 1px solid black; border-radius: 15px; padding: 5px; display: inline-block;">金属標</div> ・鋌・木杭  キザミ・標石	青葉区千草台四七番一地先
要 図			

所在地

青葉区下谷本町七番一地先

標識ノ種類

金属標・鋏・木杭

キザミ


線番号

II 568

点番号

11

要 図

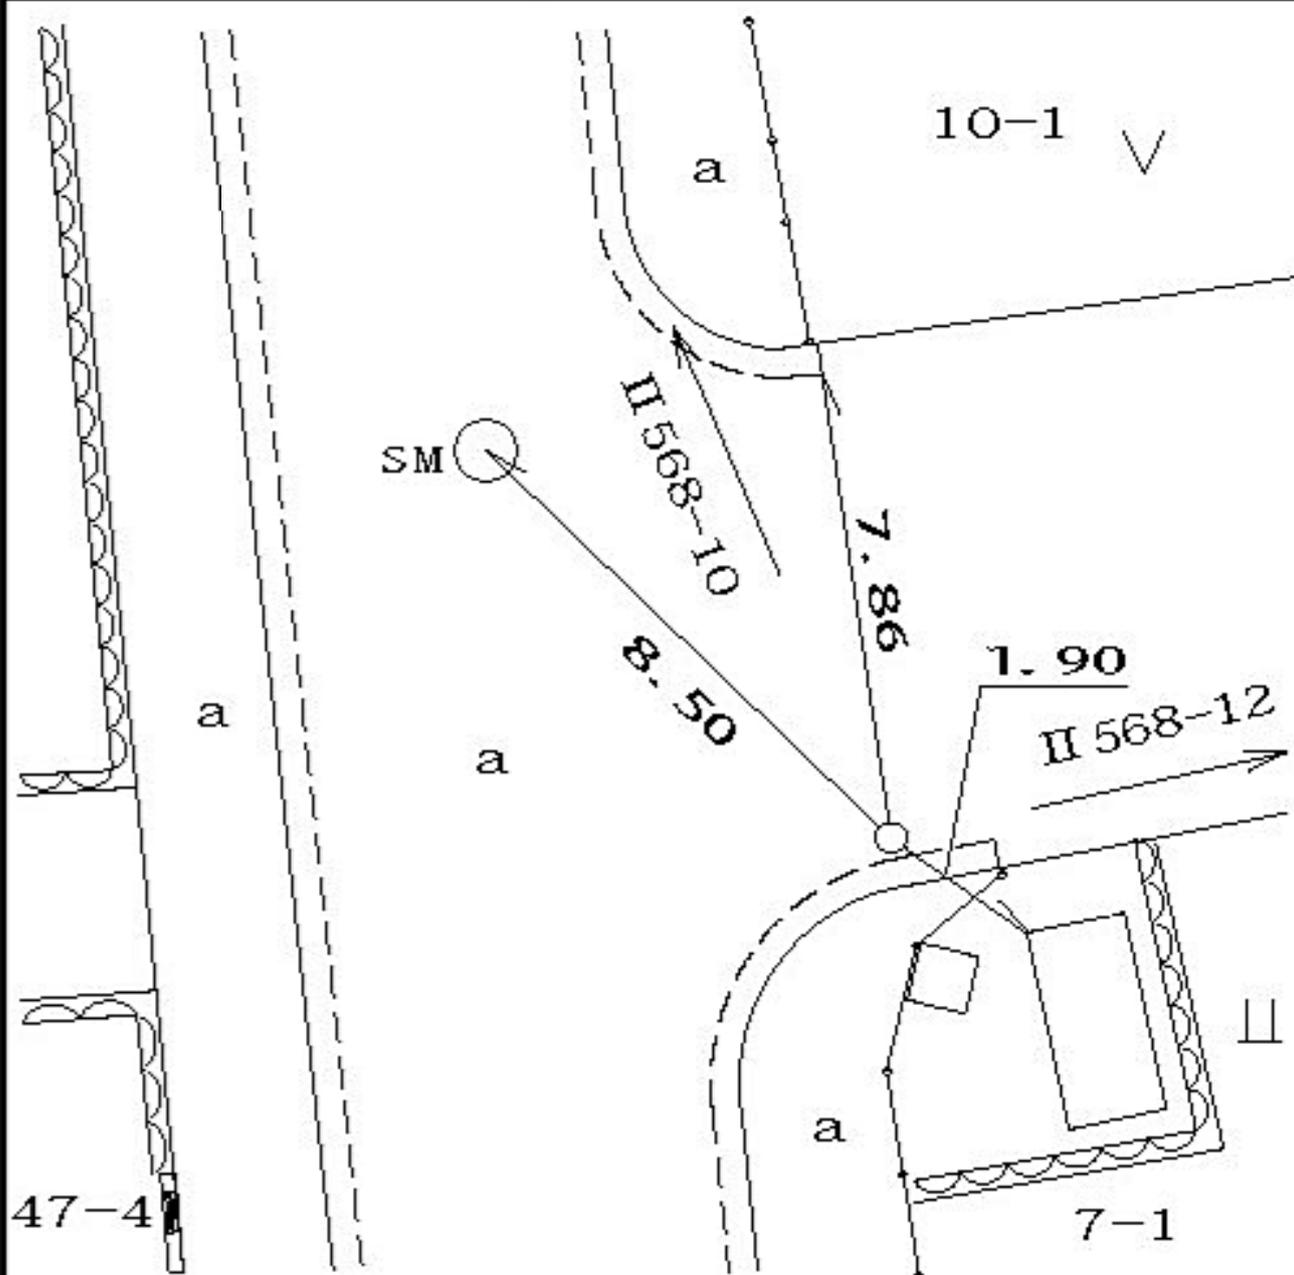

線番号	点番号	標識ノ種類	所在地
II 568	12	<div style="border: 1px solid black; border-radius: 15px; padding: 5px; display: inline-block;">金属標</div> ・鋌・木杭	青葉区市ヶ尾町七番一地先
要 図		キザミ	

線  
番  
号

点  
番  
号

標 識 ノ 種 類

所  
在  
地

Ⅱ 568

14


金属標・鋸・木杭

青葉区市ヶ尾町三五九番地先

要

図


キザミ

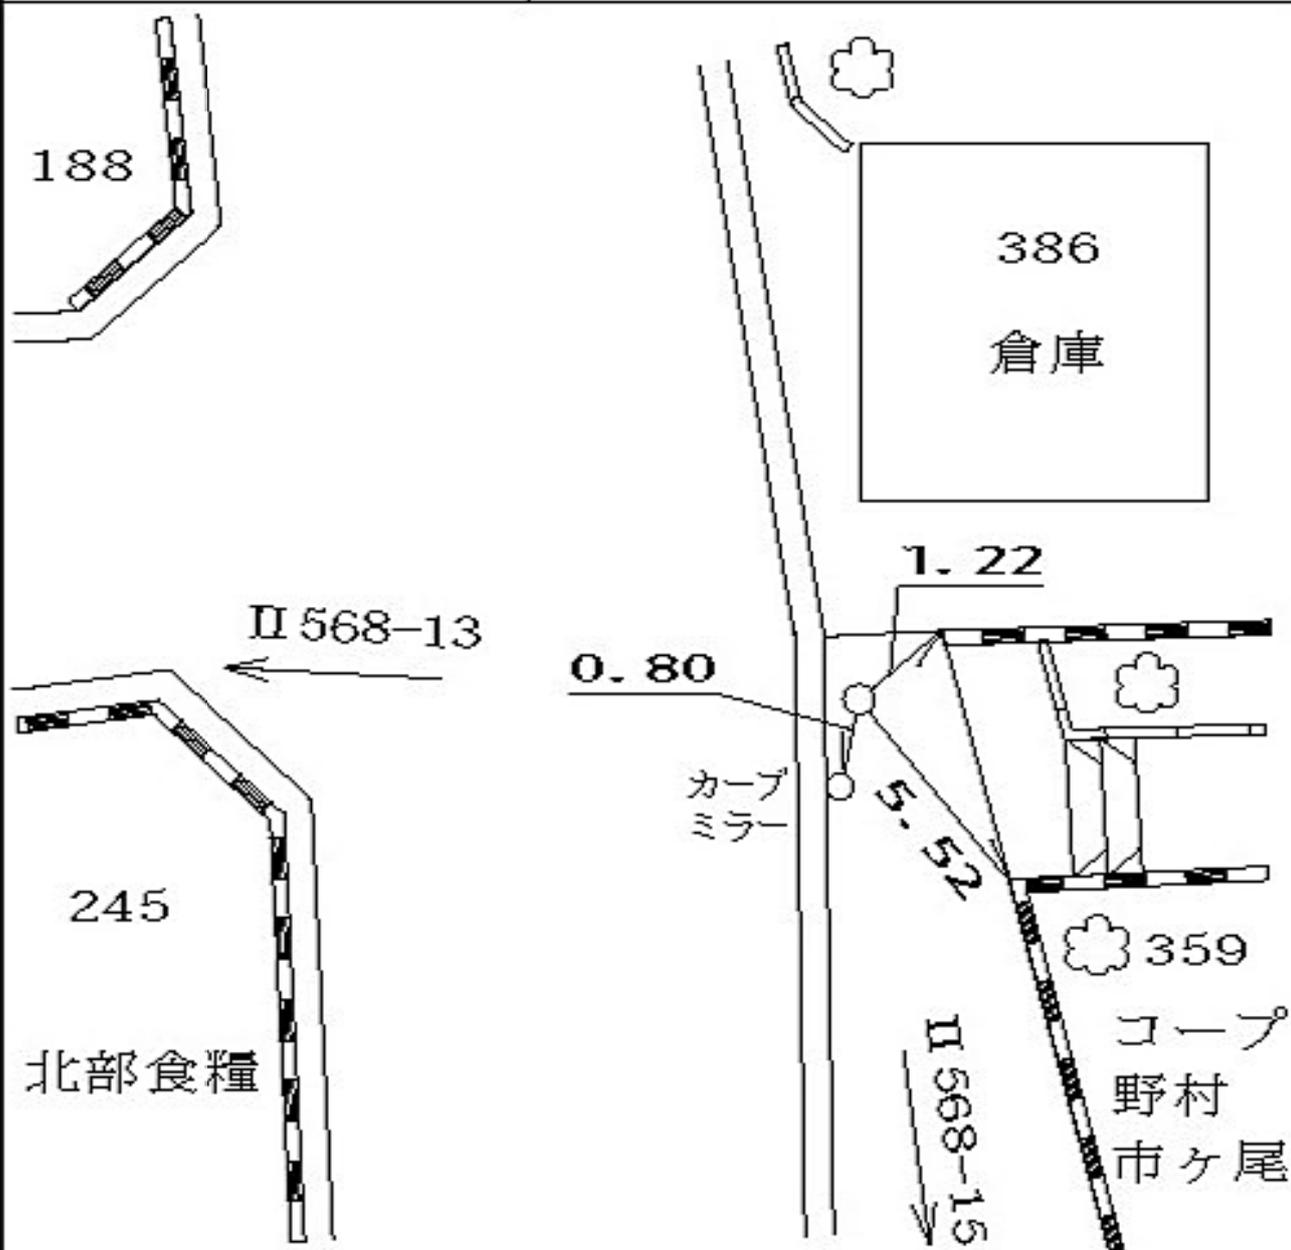

線番号	点番号	標識ノ種類	所在地
-----	-----	-------	-----

II 568	15	<span style="border: 1px solid black; border-radius: 50%; padding: 2px;">金属標</span> ・鋏・木杭 キザミ・標石	青葉区市ヶ尾町三二三番二地先
--------	----	---	----------------

要 図		
-----	--	--

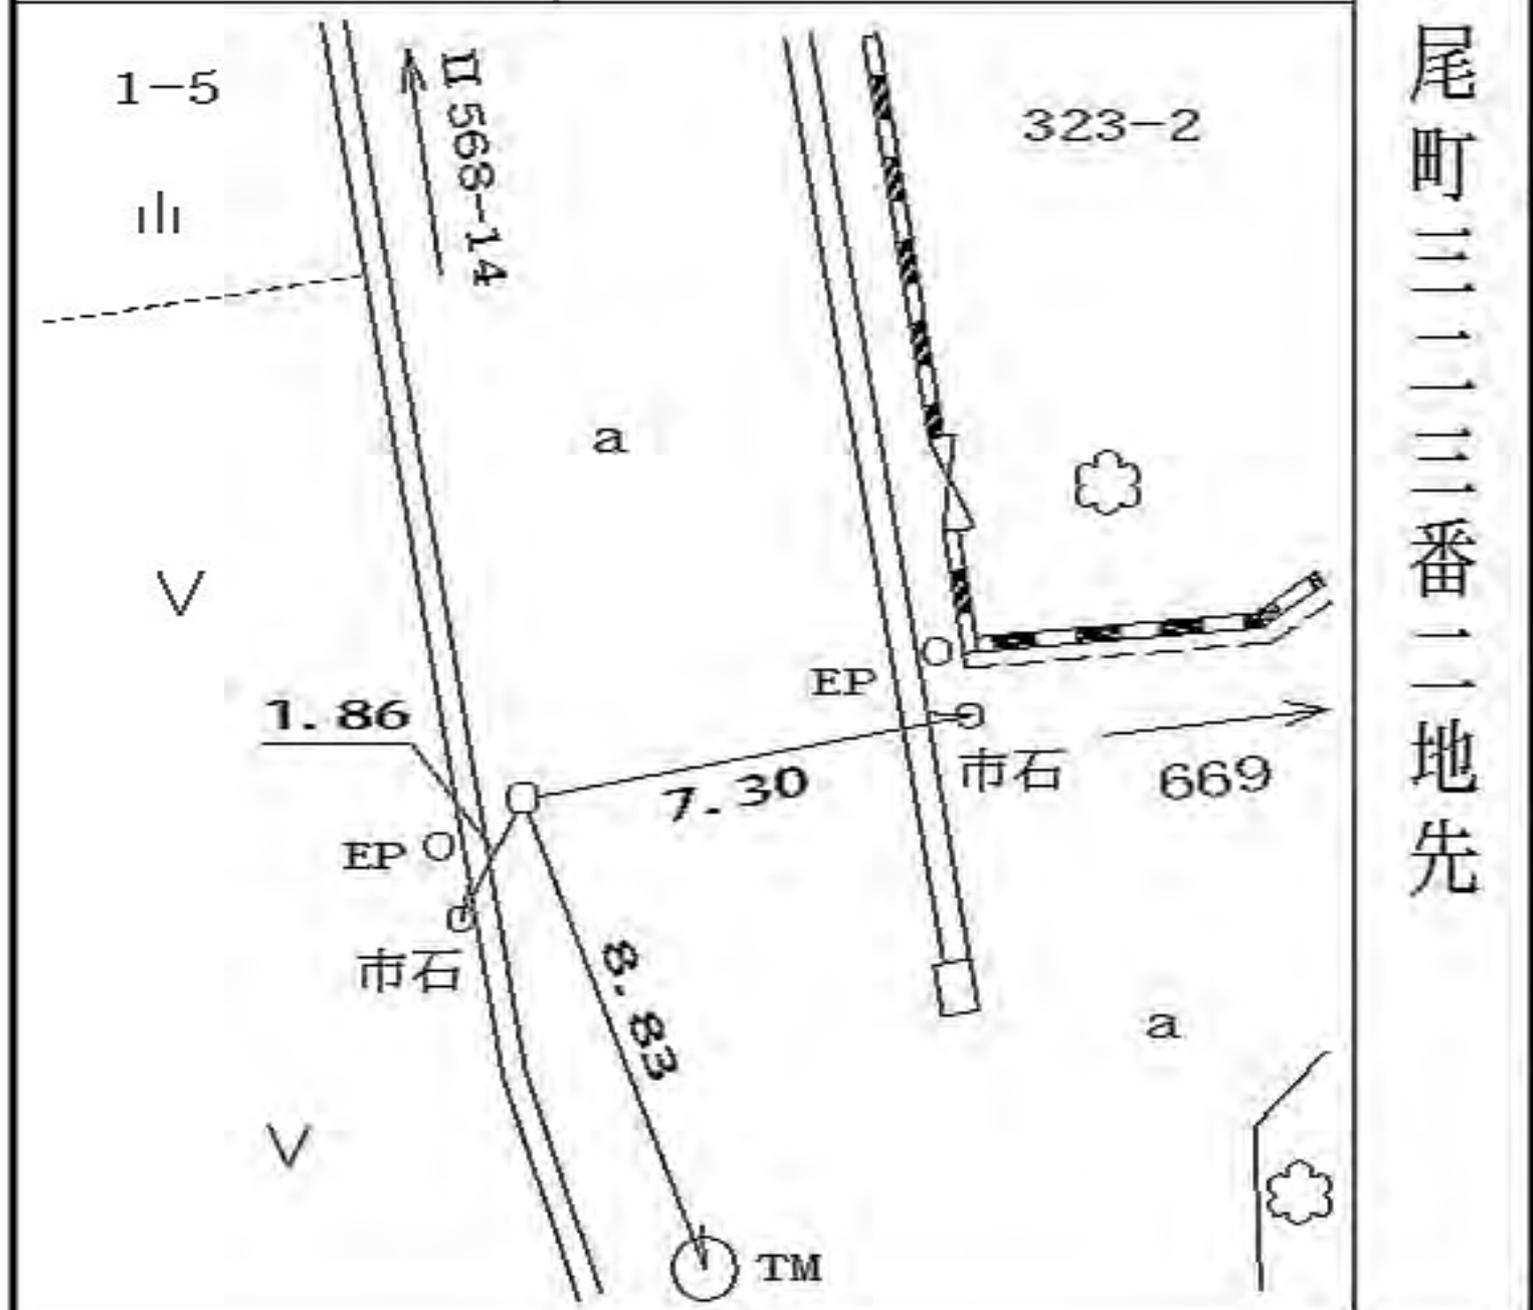

所在地

青葉区千草台四〇番二三地先

標識ノ種類

金属標・鋏・木杭

点番号


16

線番号

II 568

キザミ

要 図

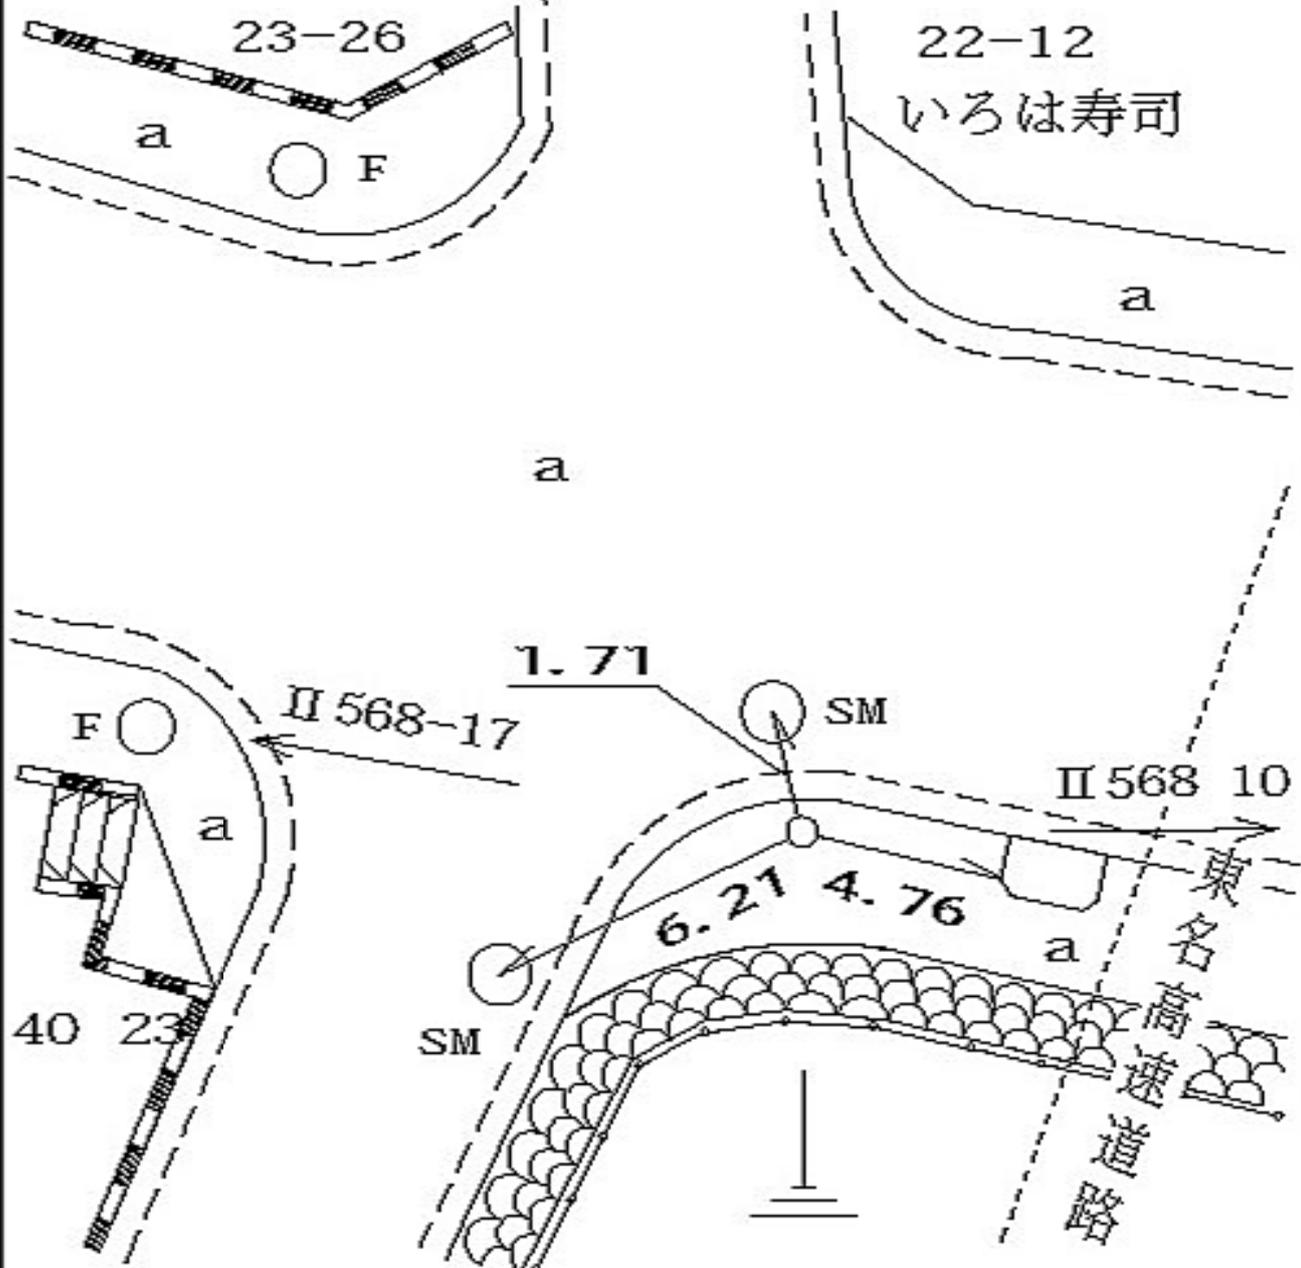

線 番 号	点 番 号	標 識 ノ 種 類	所 在 地
-------------	-------------	-----------	-------

II 568	17	<div style="border: 1px solid black; border-radius: 15px; padding: 5px; display: inline-block;">金属標</div> ・ 鋌 ・ 木杭	青葉区千草台二五番地先
--------	----	--	-------------

要 図	キザミ	
-----	-----	--



三 角 点

所在地

青葉区千草台三八番一二地先

標識ノ種類

金属標・鋌・木杭

点番号


18

線番号

II 568

キザミ

要 図

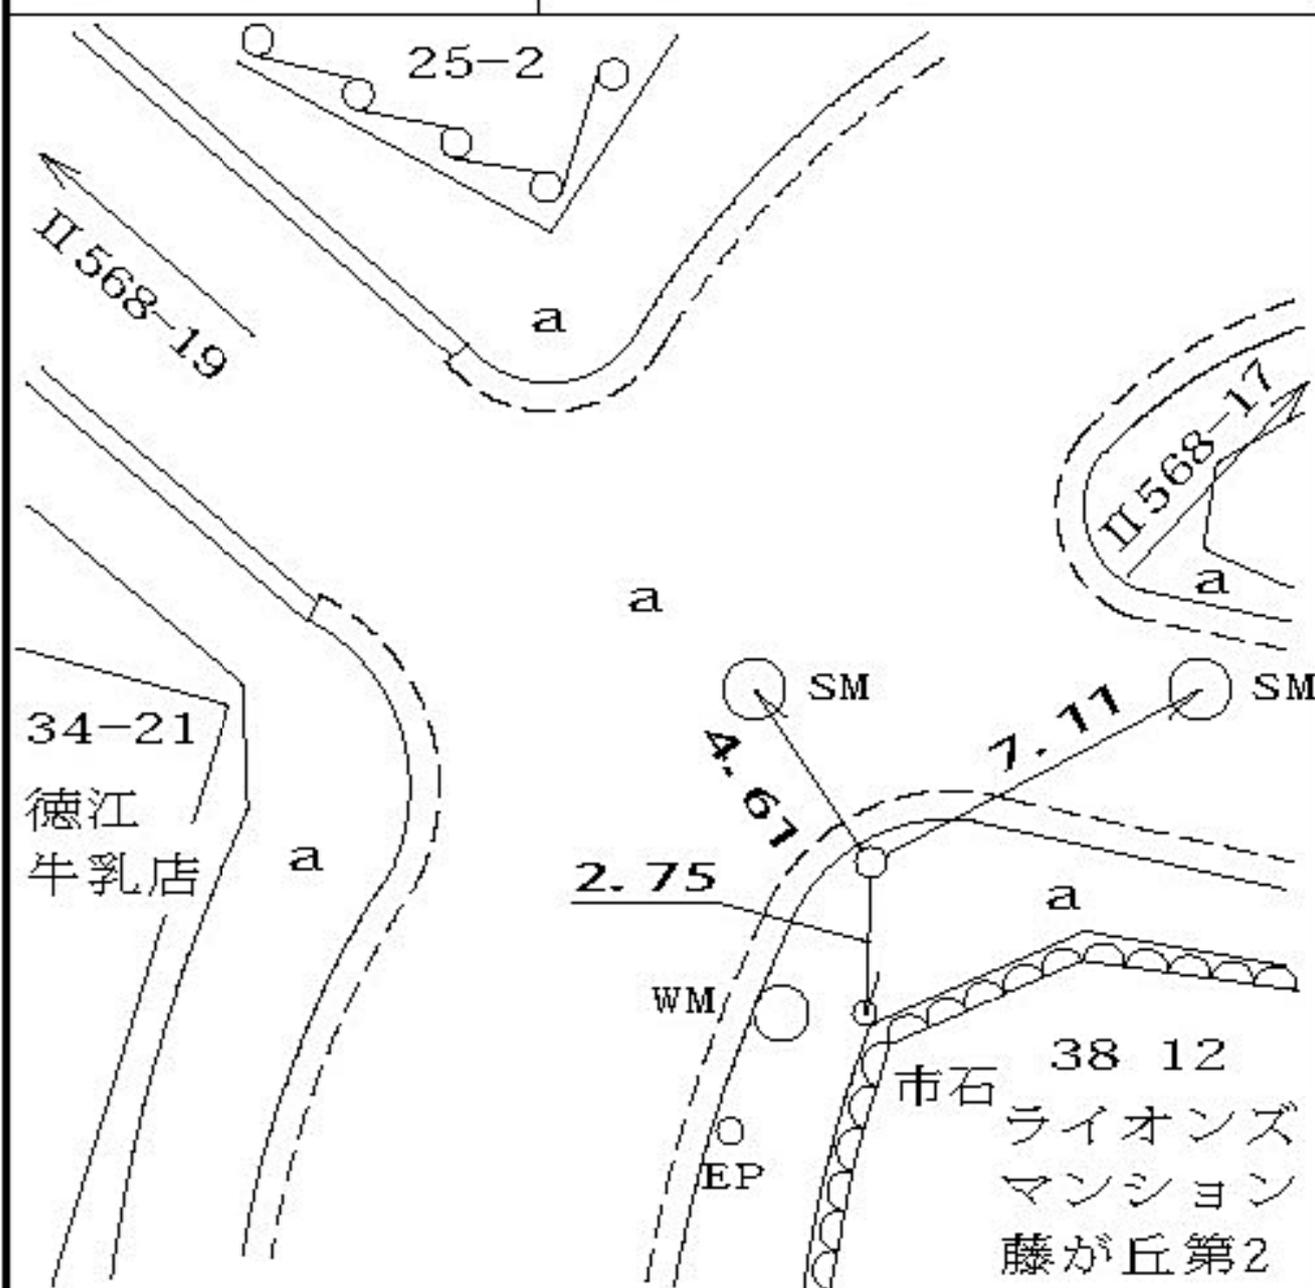

所在地

青葉区千草台二五番五地先

標識ノ種類

金属標・鋳・木杭

キザミ・標石


線番号

II 568

点番号

19

要 図

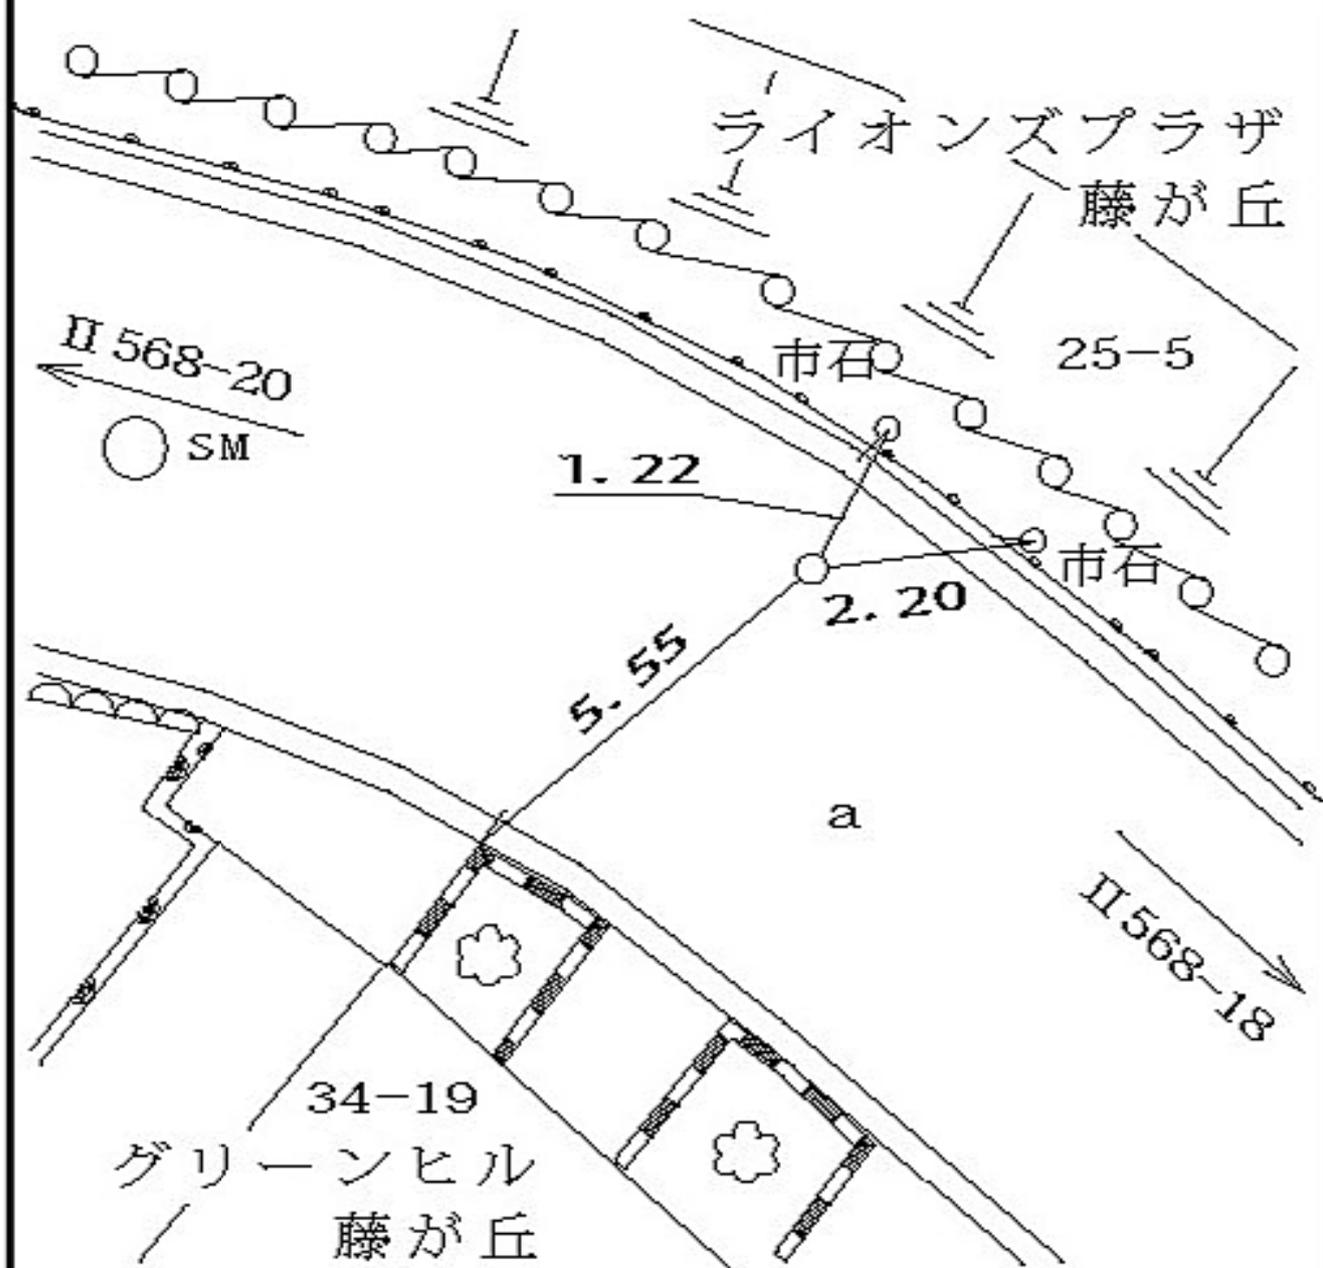

所在地


青葉区千草台二五番五地先

標識ノ種類

金属標・鋳・木杭

キザミ

要 図

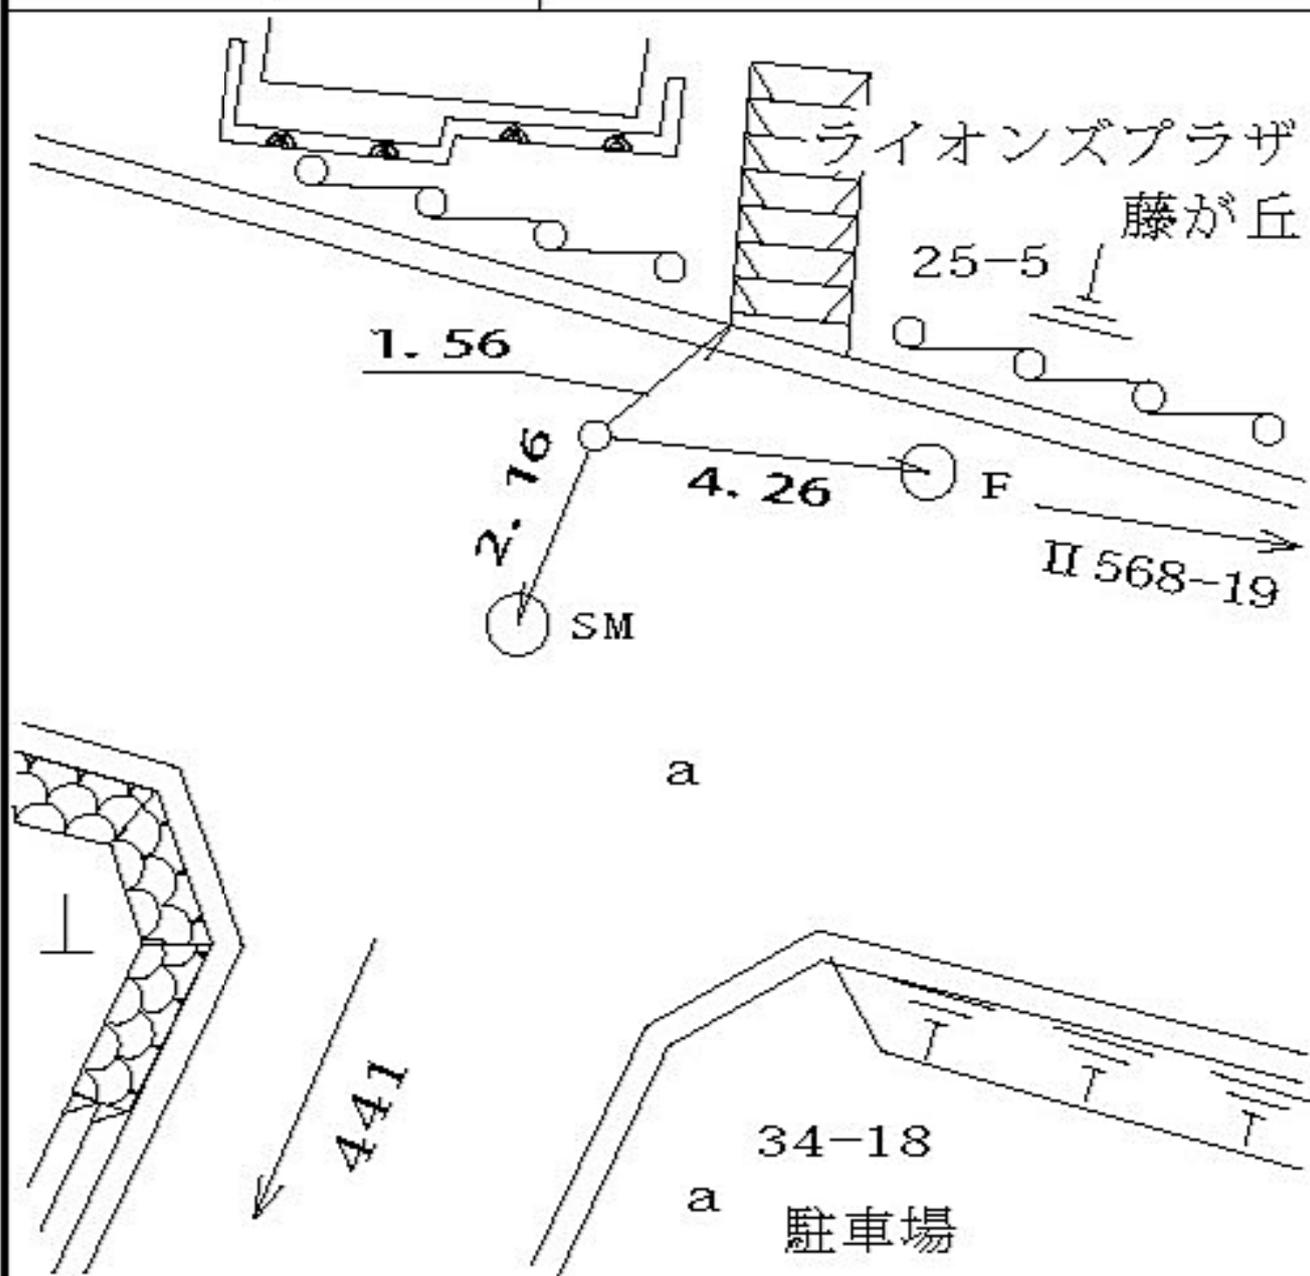

所在地


緑区十日市場町一二九六番地先

標識ノ種類

金属標・鋏・木杭

キザミ

要 図

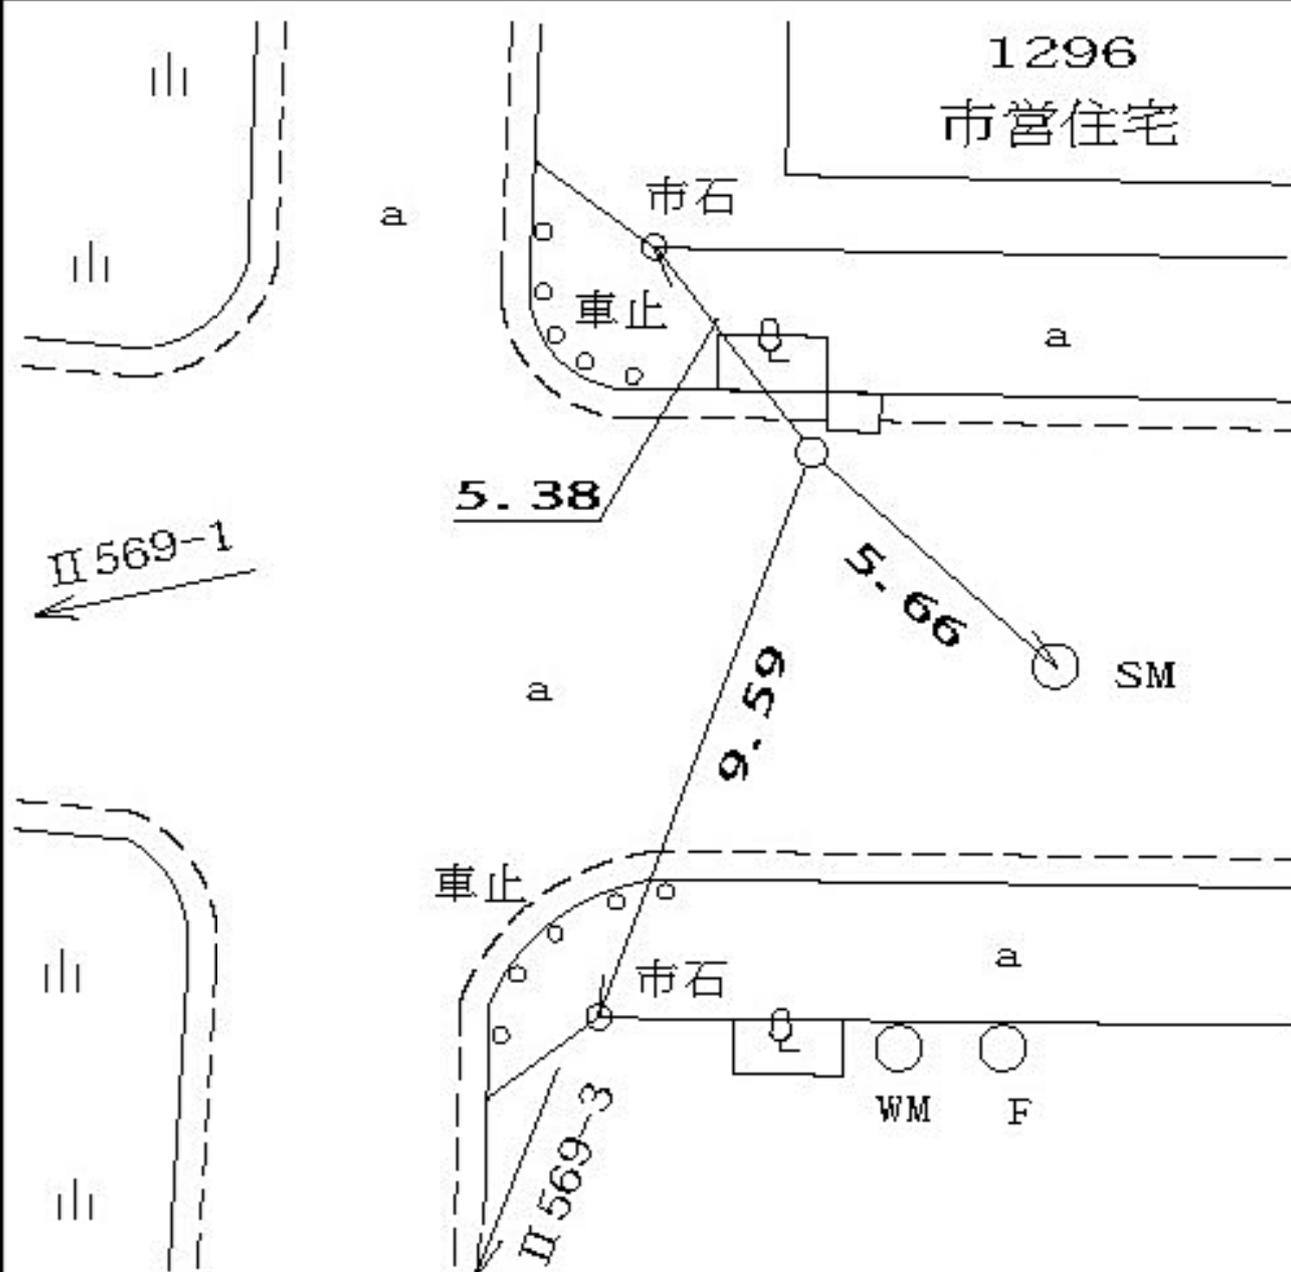

所在地

緑区十日市場町一二九六番地先

標識ノ種類

金属標・鋏・木杭

キザ三


点番号

3

線番号

II 569

要 図

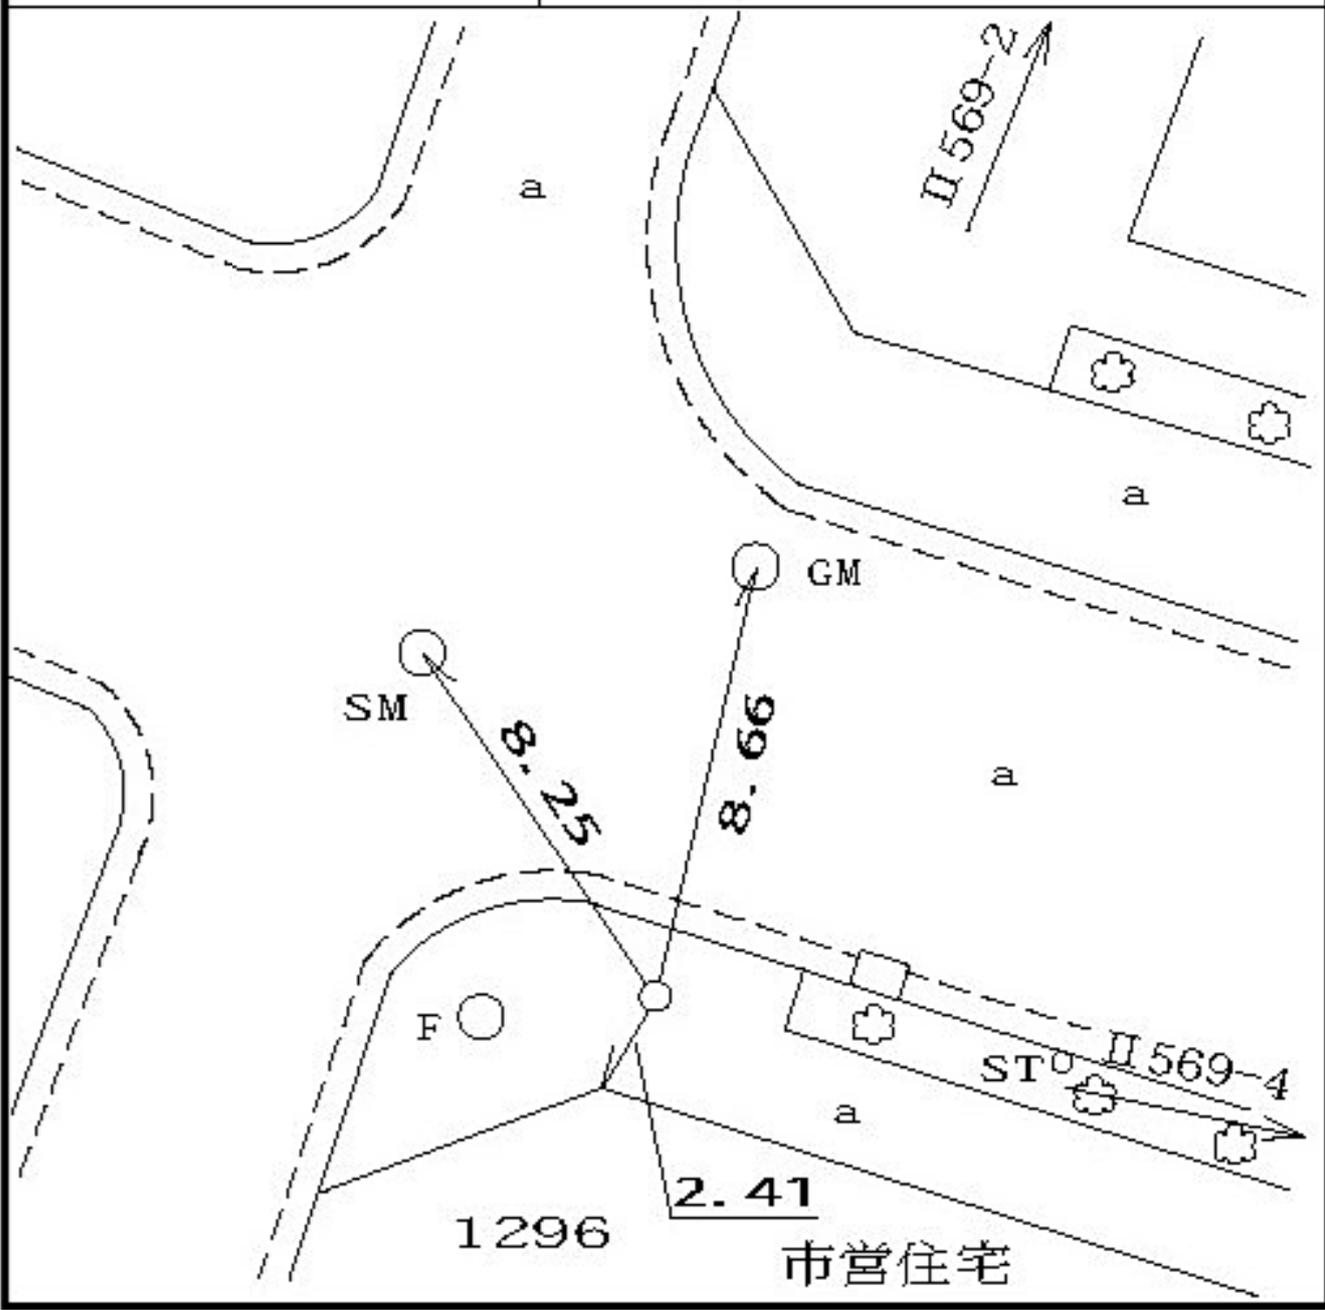

所在地

緑区十日市場町一二九六番地先

標識ノ種類

金属標・鋏・木杭

キザミ

点番号


4

線番号

II 569

要 図


市営住宅

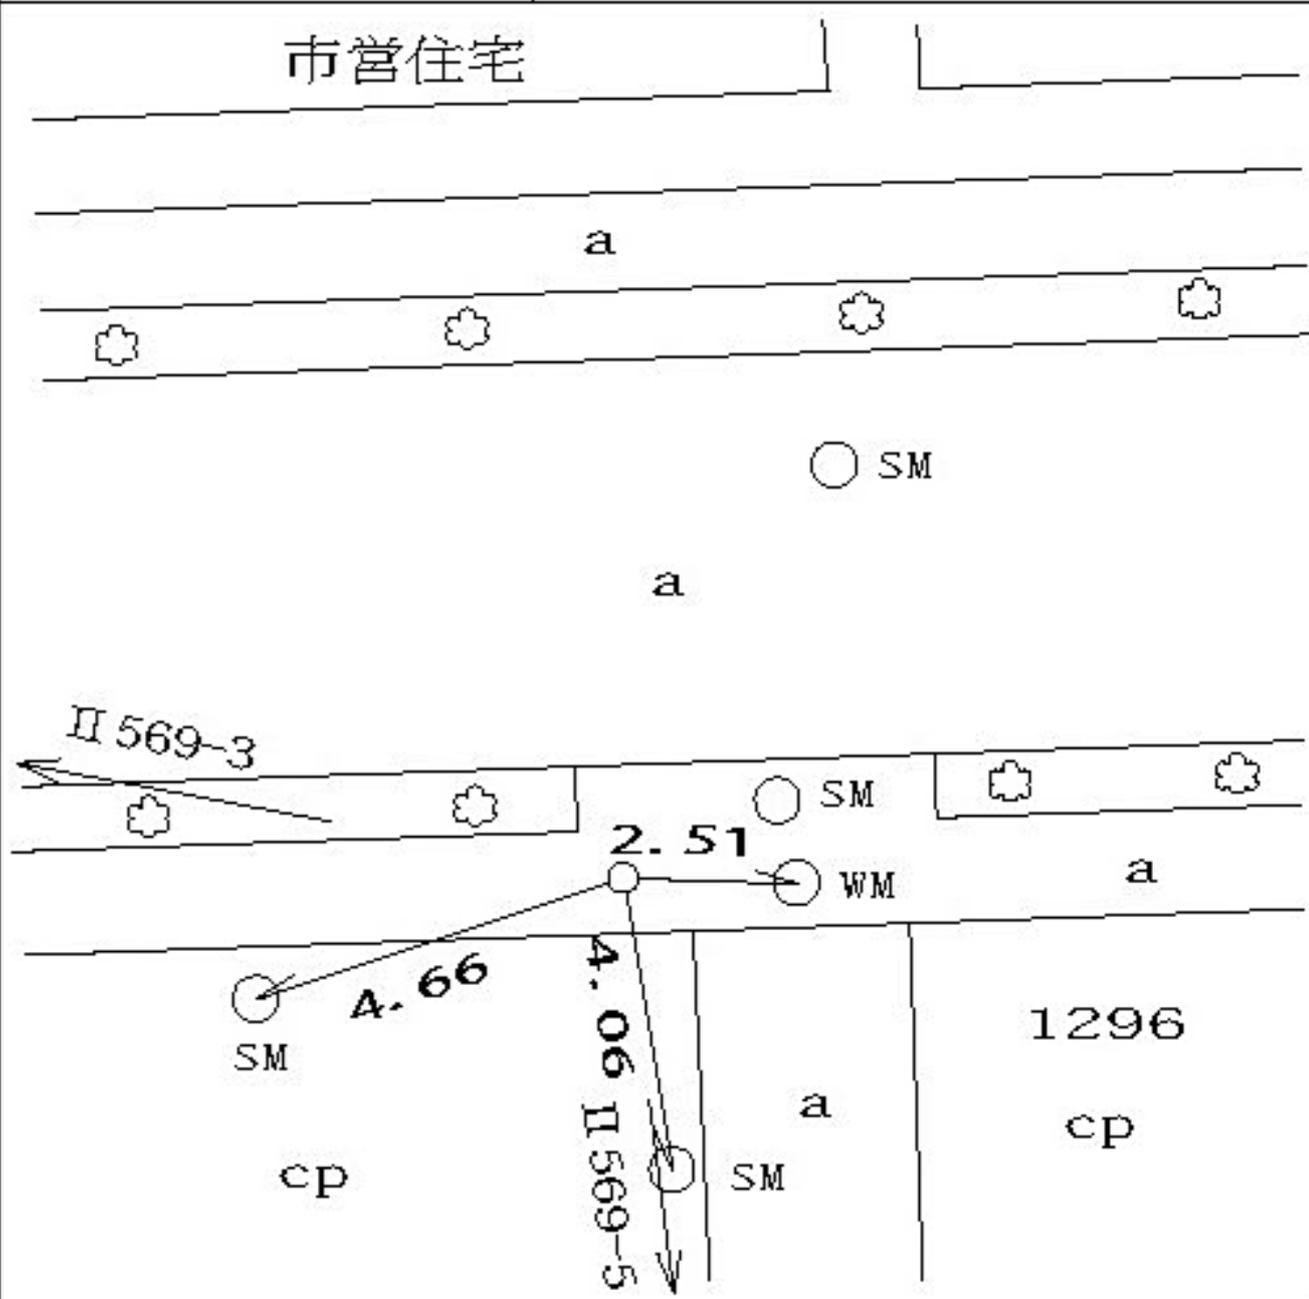

線番号 II 569	点番号 5	標識ノ種類 金属標・鋌・木杭	所在地 緑区新治町八九七番地先
---------------	----------	-------------------	--------------------

要 図

キザミ・標石

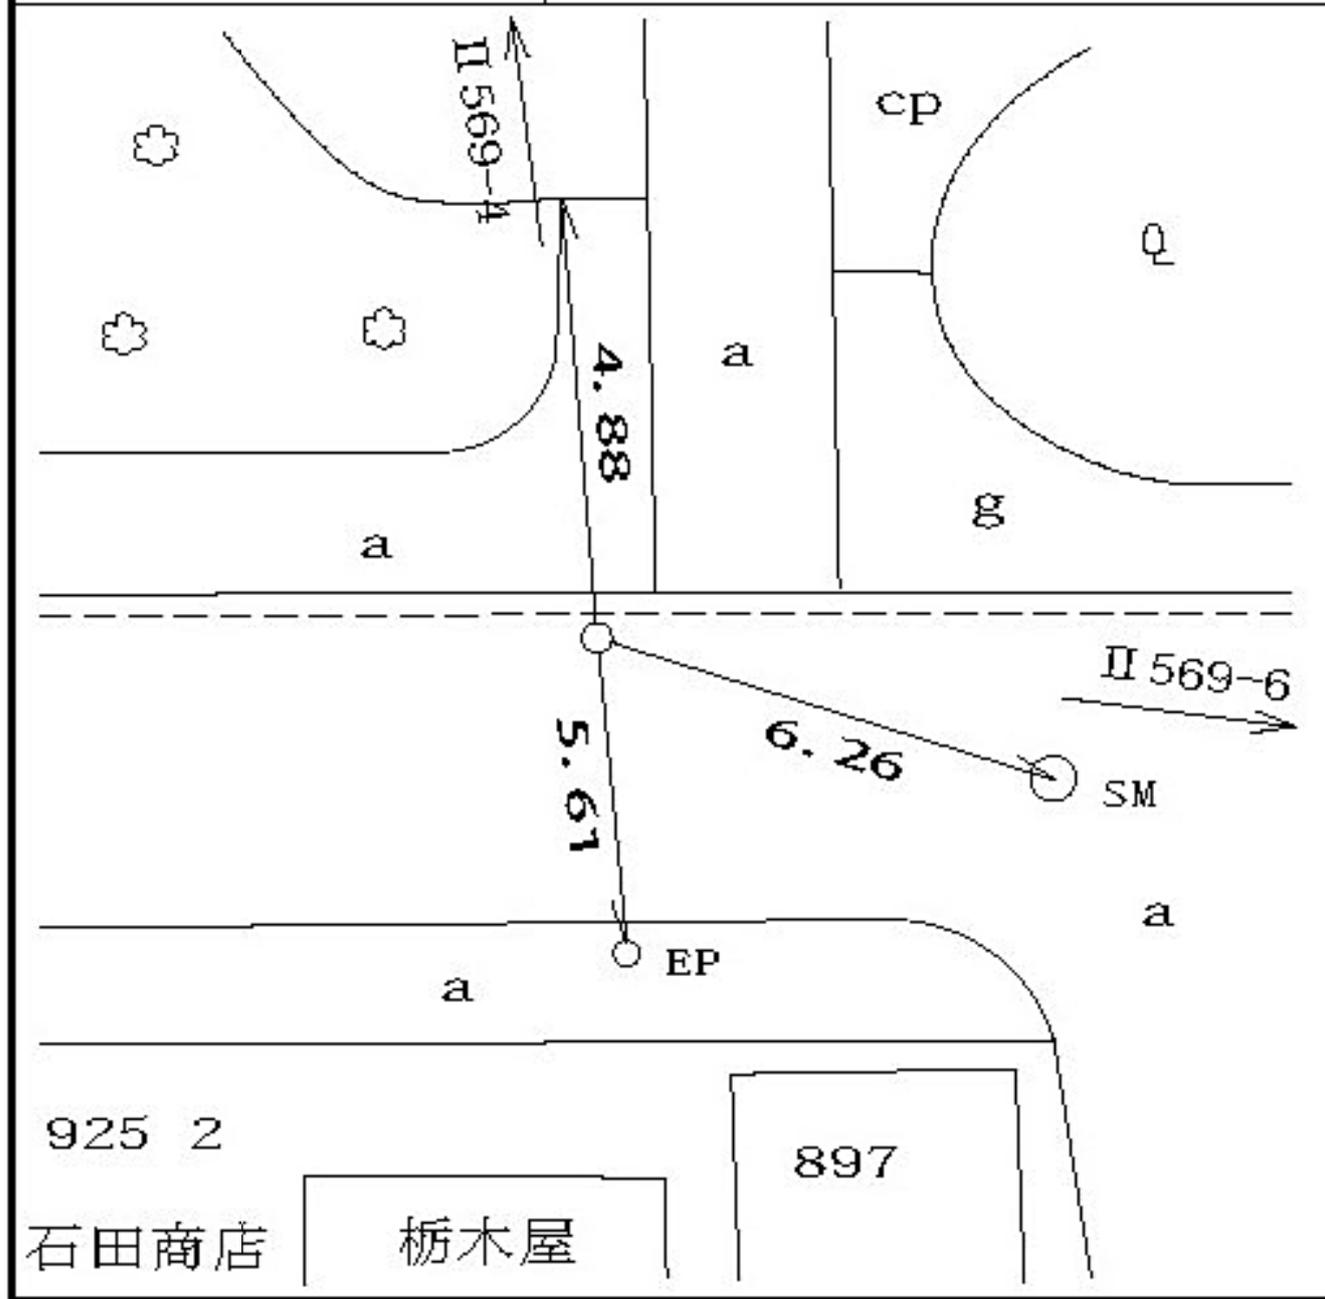

所在地

緑区十日市場町一二九六番地先

標識ノ種類

金属標・鋏・木杭

点番号


6

線番号

II 569

キザミ

要 図

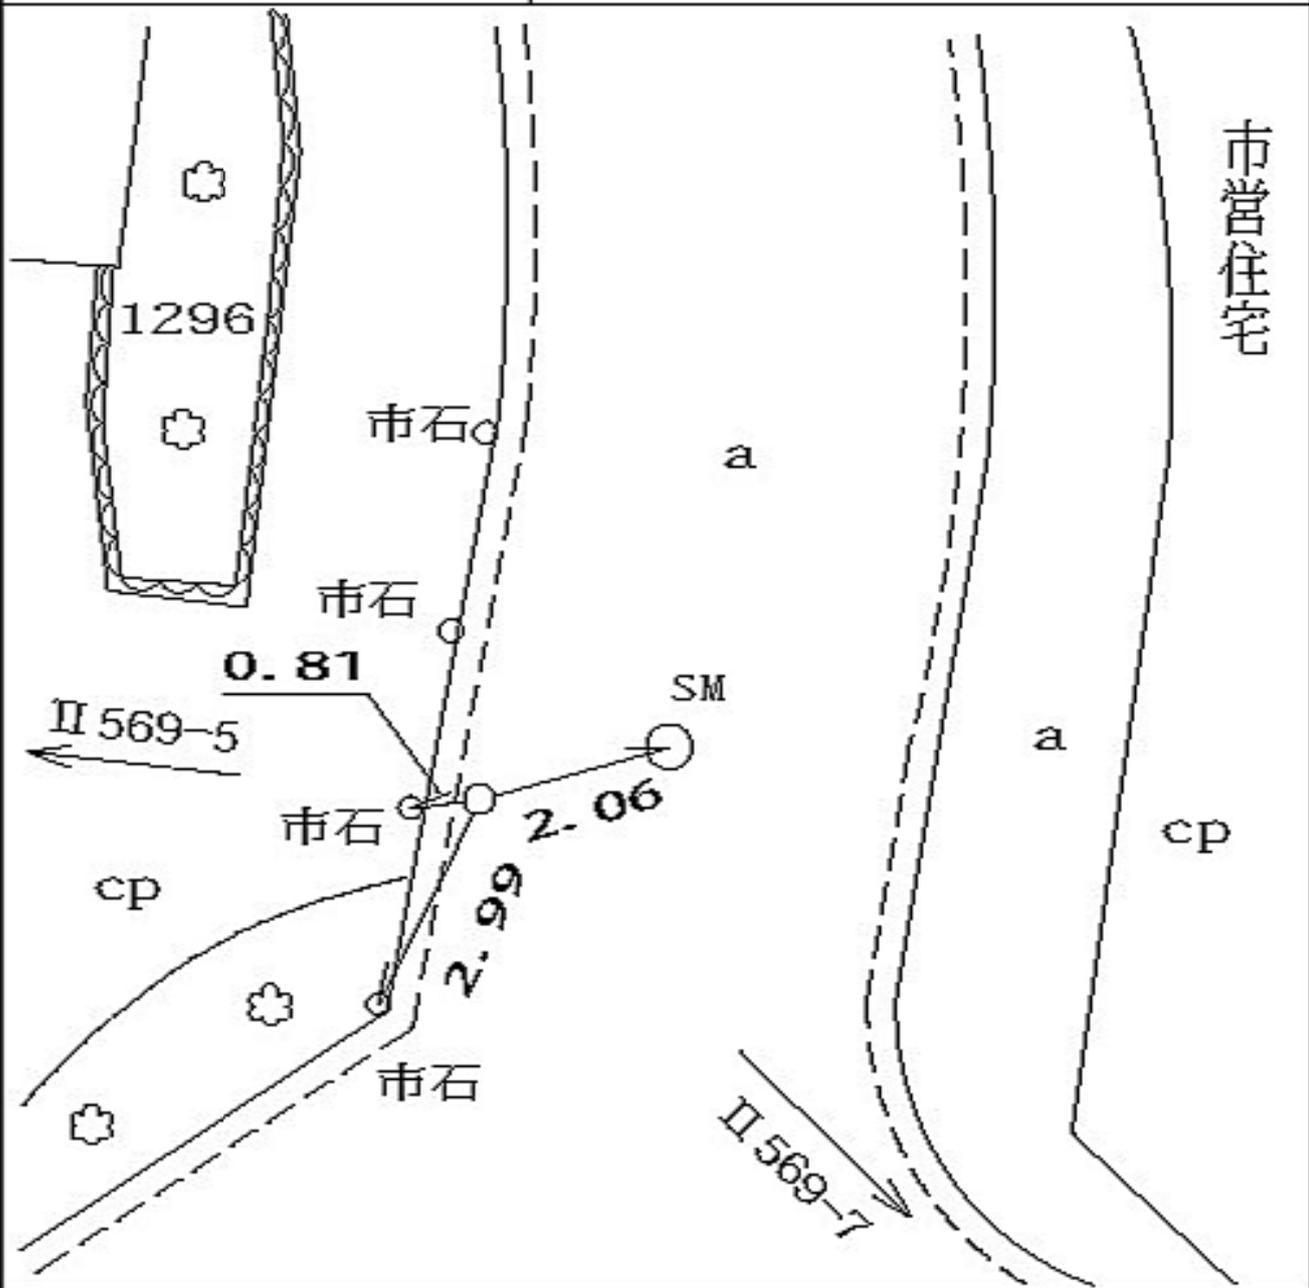



所在地

緑区新治町七九四番地先

標識ノ種類

金属標・鋏・木杭

キザ三


線番号

II 569

点番号

8

要 図

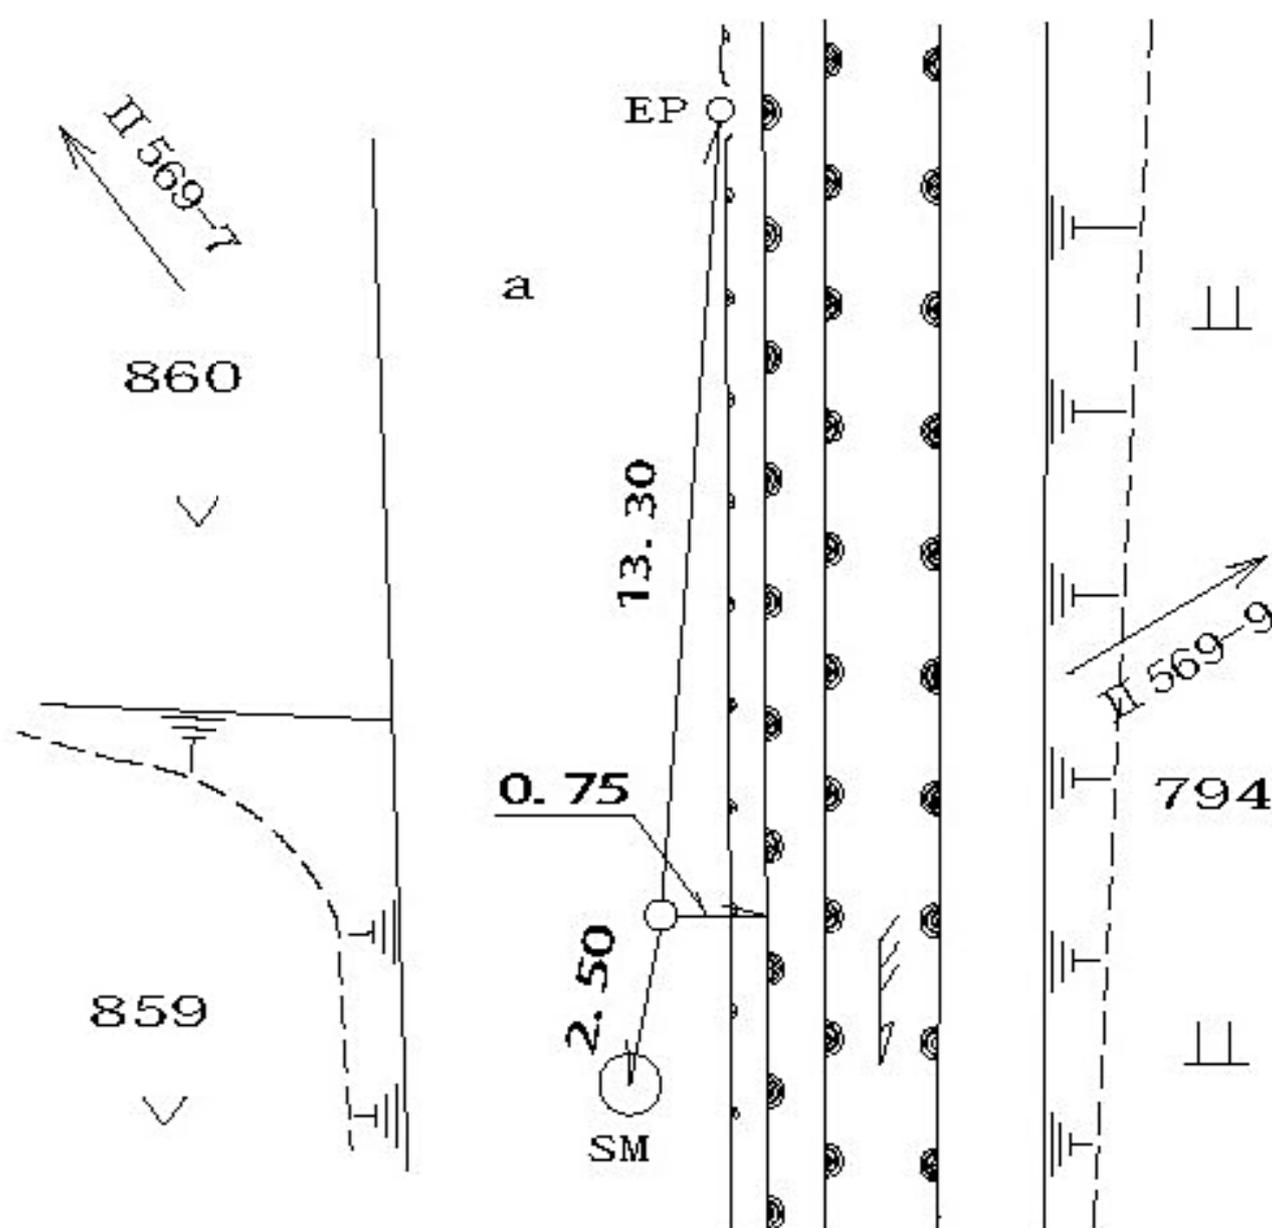

所在地

緑区新治町六二二番地先

標識ノ種類

金属標・鋌・木杭

キザミ・標石


線番号

II 569

点番号

10

要 図

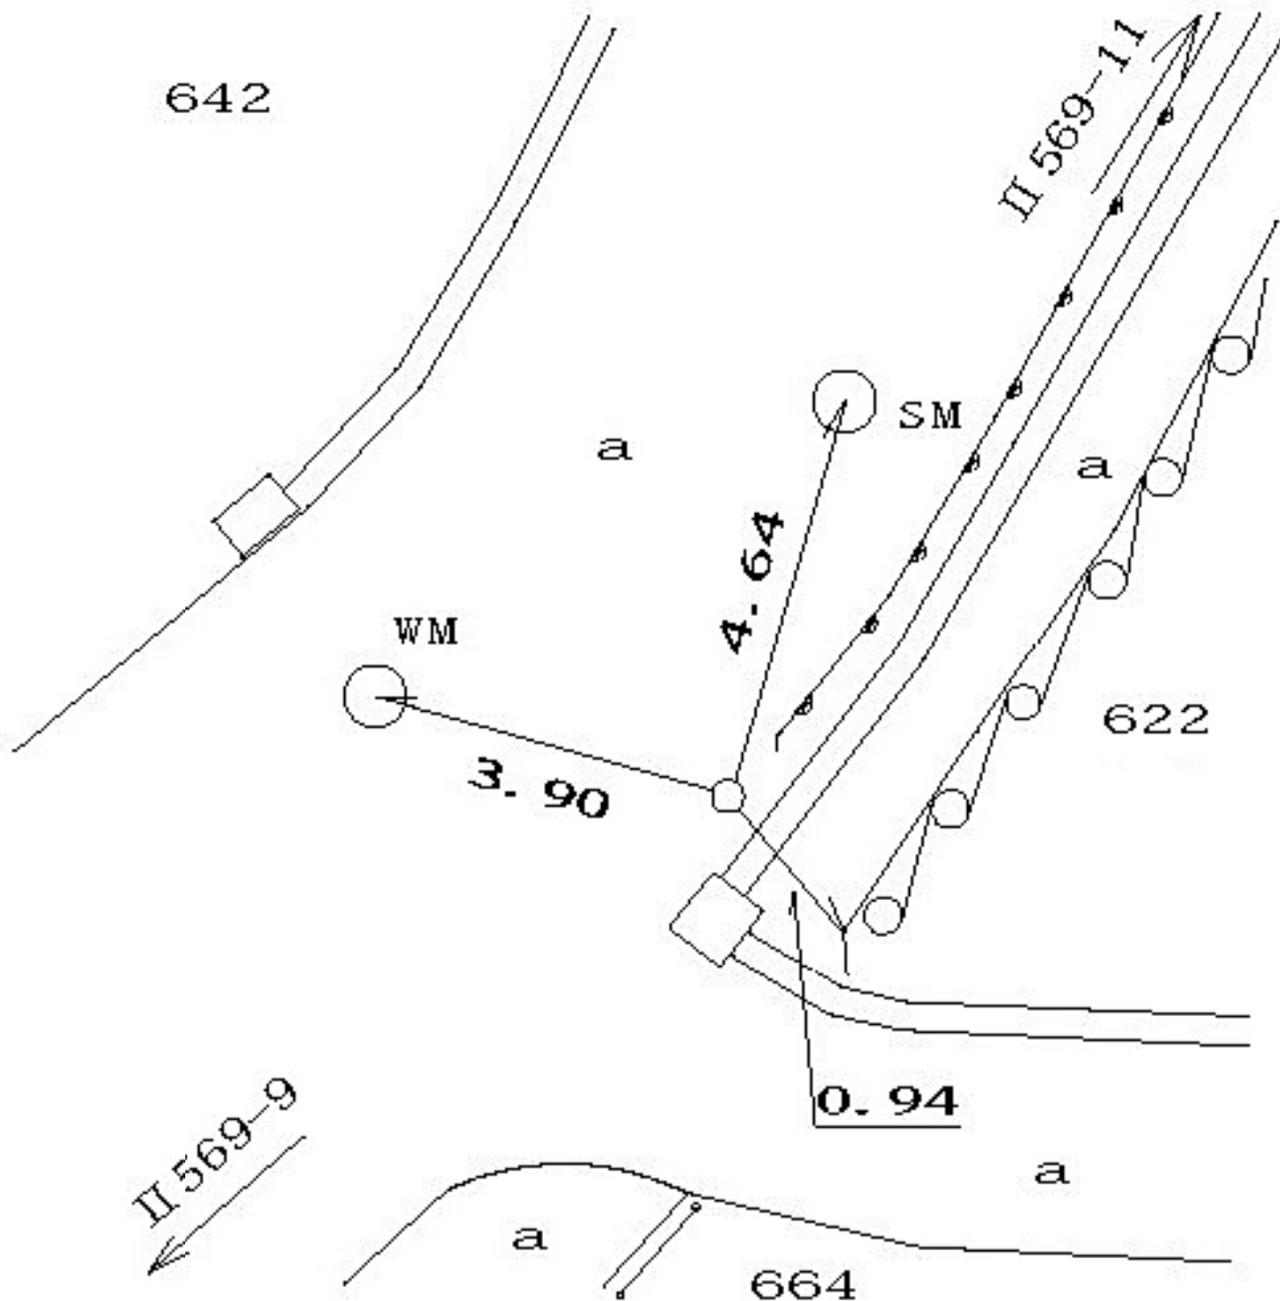

所在地

緑区新治町六二二番地先

標識ノ種類

金属標・鋌・木杭

キザ三


線番号

II 569

点番号

11

要 図

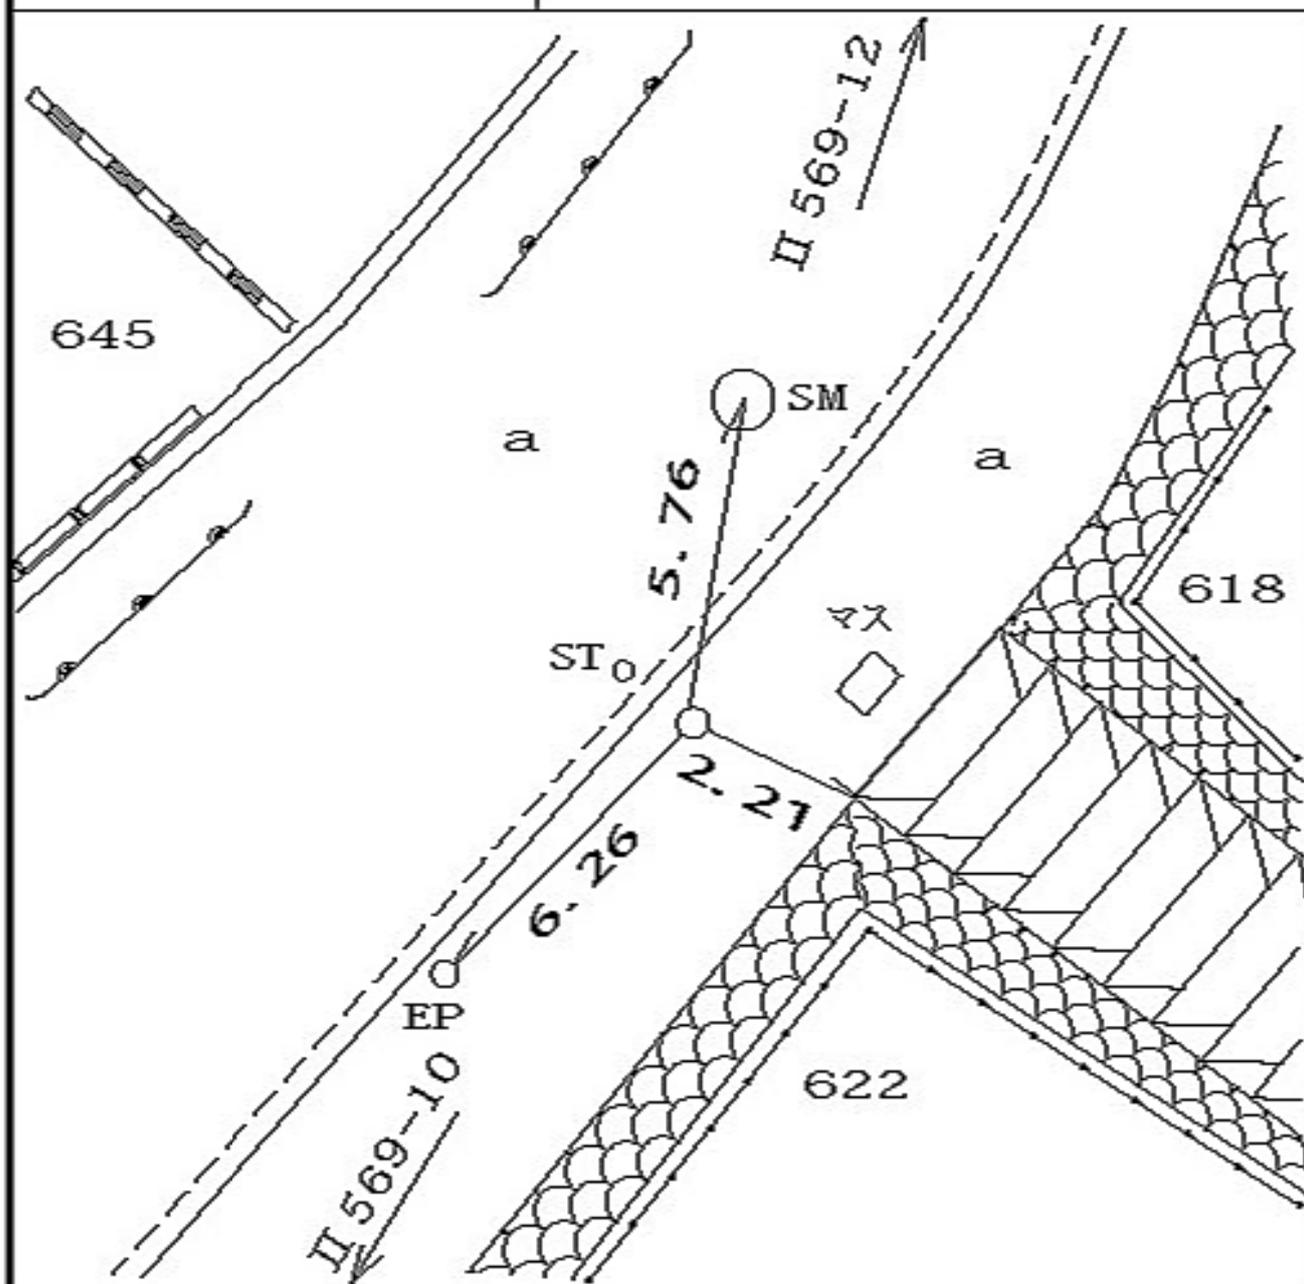



所在地

緑区三保町一四一九番地先

標識ノ種類

金属標・鋌・木杭

点番号


13

線番号

II 569

キザミ

要 図

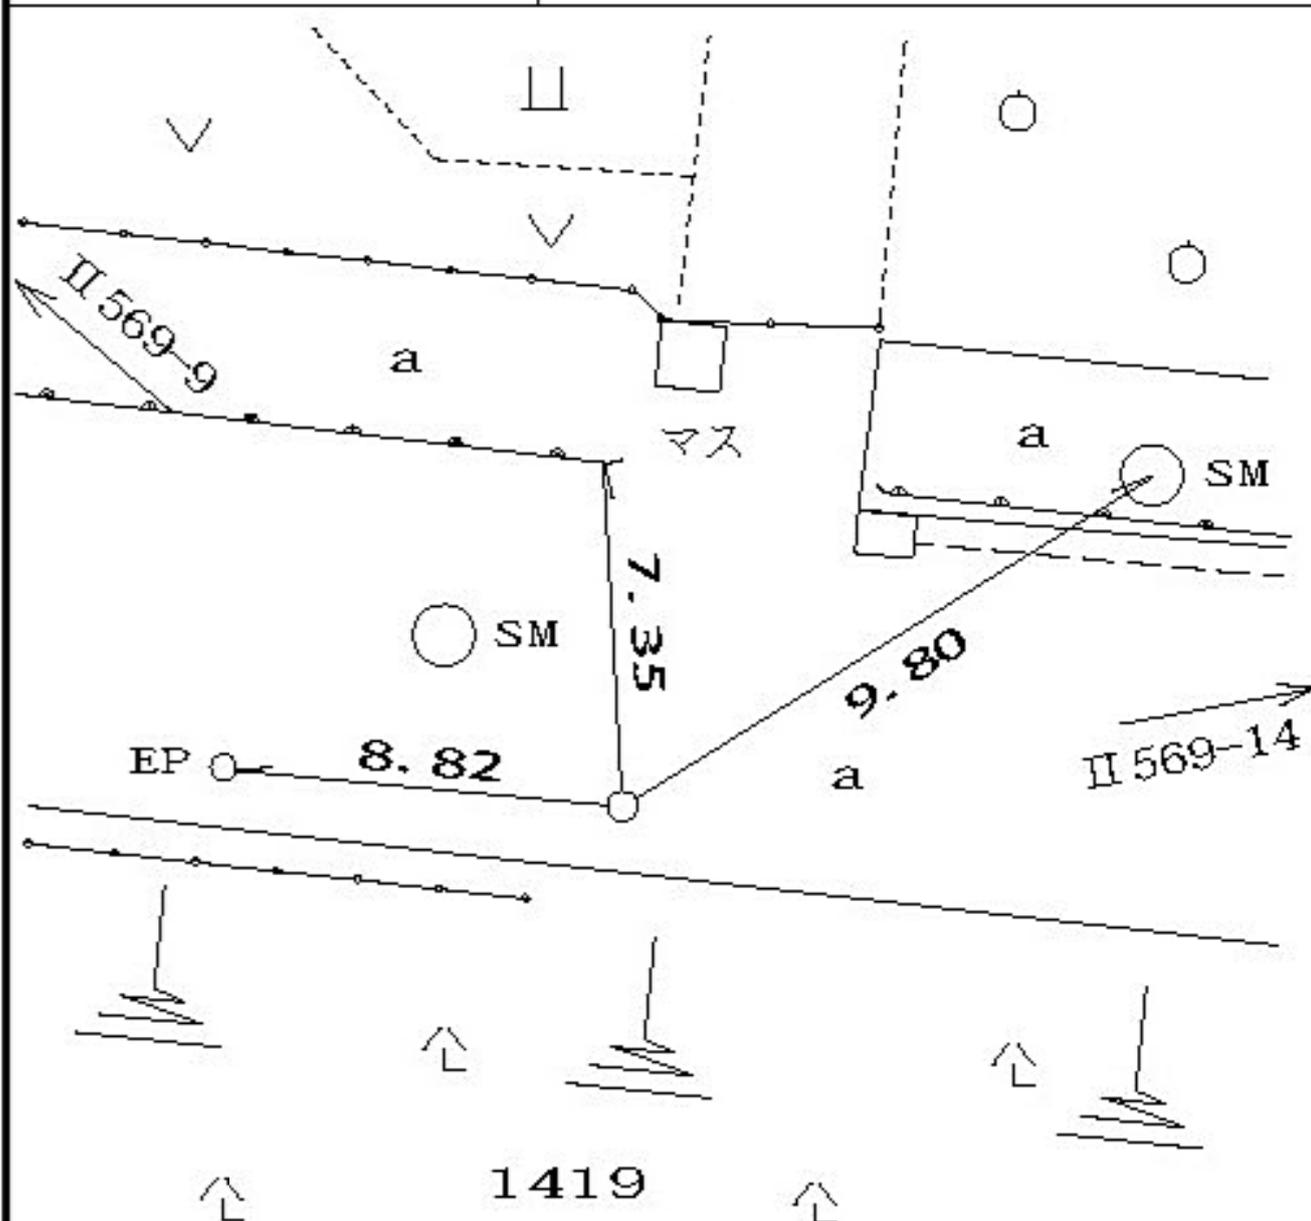

線番号	点番号	標識ノ種類	所在地
II 569	14	<div style="border: 1px solid black; border-radius: 15px; padding: 5px; display: inline-block;">金属標</div> ・鋌・木杭  キザミ・標石	緑区三保町一七二七番三地先
要 図			


所在地


緑区三保町一七四五番地先

標識ノ種類

金属標・鋏・木杭

キザミ

要 図

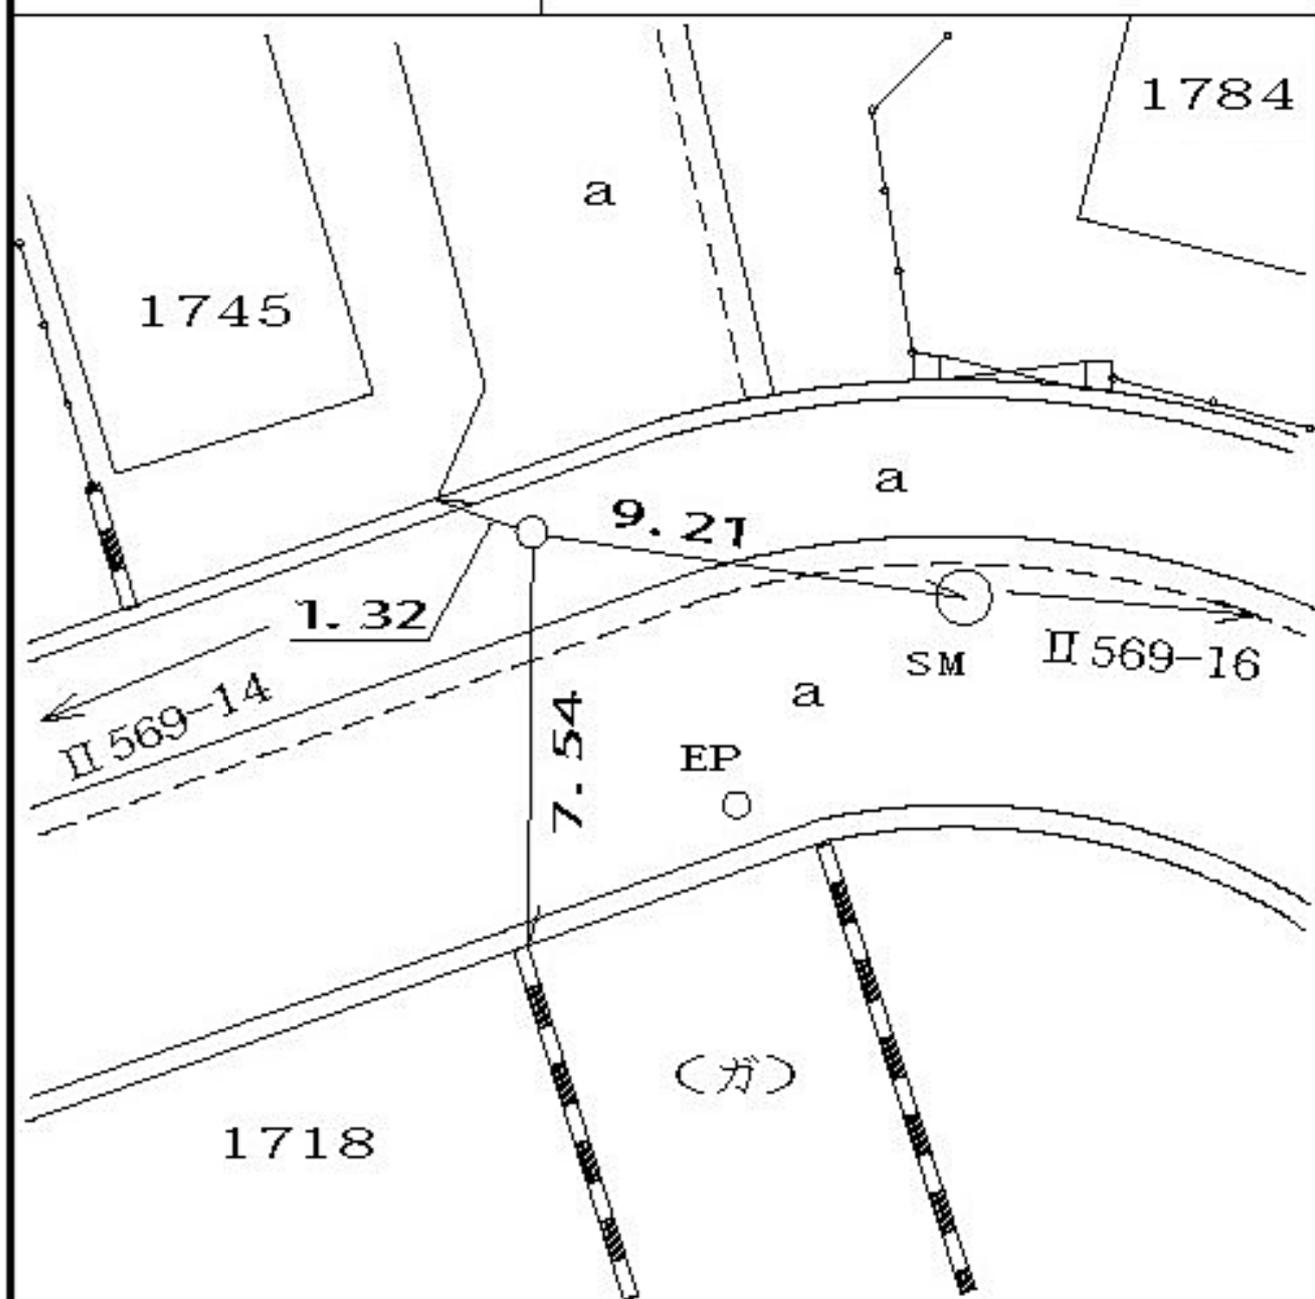

線番号	点番号	標識ノ種類	所在地
II 569	16	<div style="border: 1px solid black; border-radius: 15px; padding: 5px; display: inline-block;">金属標</div> ・鋌・木杭	緑区三保町一九四〇番二地先
要 図		キザミ	
<p>The diagram illustrates a site plan with several key features:           <ul style="list-style-type: none"> <li><b>Parcel 1940 2:</b> A large parcel at the top with a horizontal utility line 'a' and two vertical markers labeled 'W-10'.</li> <li><b>Parcel 1834:</b> Located at the bottom left, containing a building footprint.</li> <li><b>Parcel 1939:</b> Located at the bottom right, containing a utility line 'a' and a marker 'EP'.</li> <li><b>Road II 569-15:</b> A road on the left side of the plan.</li> <li><b>Utility Line 'a':</b> A horizontal line crossing the parcels.</li> <li><b>Other Markers:</b> 'ST' is located near the intersection of the utility line and parcel 1939. A distance of '1.50' is marked between 'ST' and 'EP'. A diagonal line connects 'EP' to a point on parcel 1940 2, with a distance of '7.27'. Another distance of '4.09' is marked from 'EP' to the left.</li> <li><b>Scale:</b> A scale bar is shown on the far left.</li> </ul> </p>			

所在地

緑区十日市場町1481ノ22番地先

標識ノ種類

金属標・鋏・木杭

点番号


17

線番号

II 569

要 図

キザミ

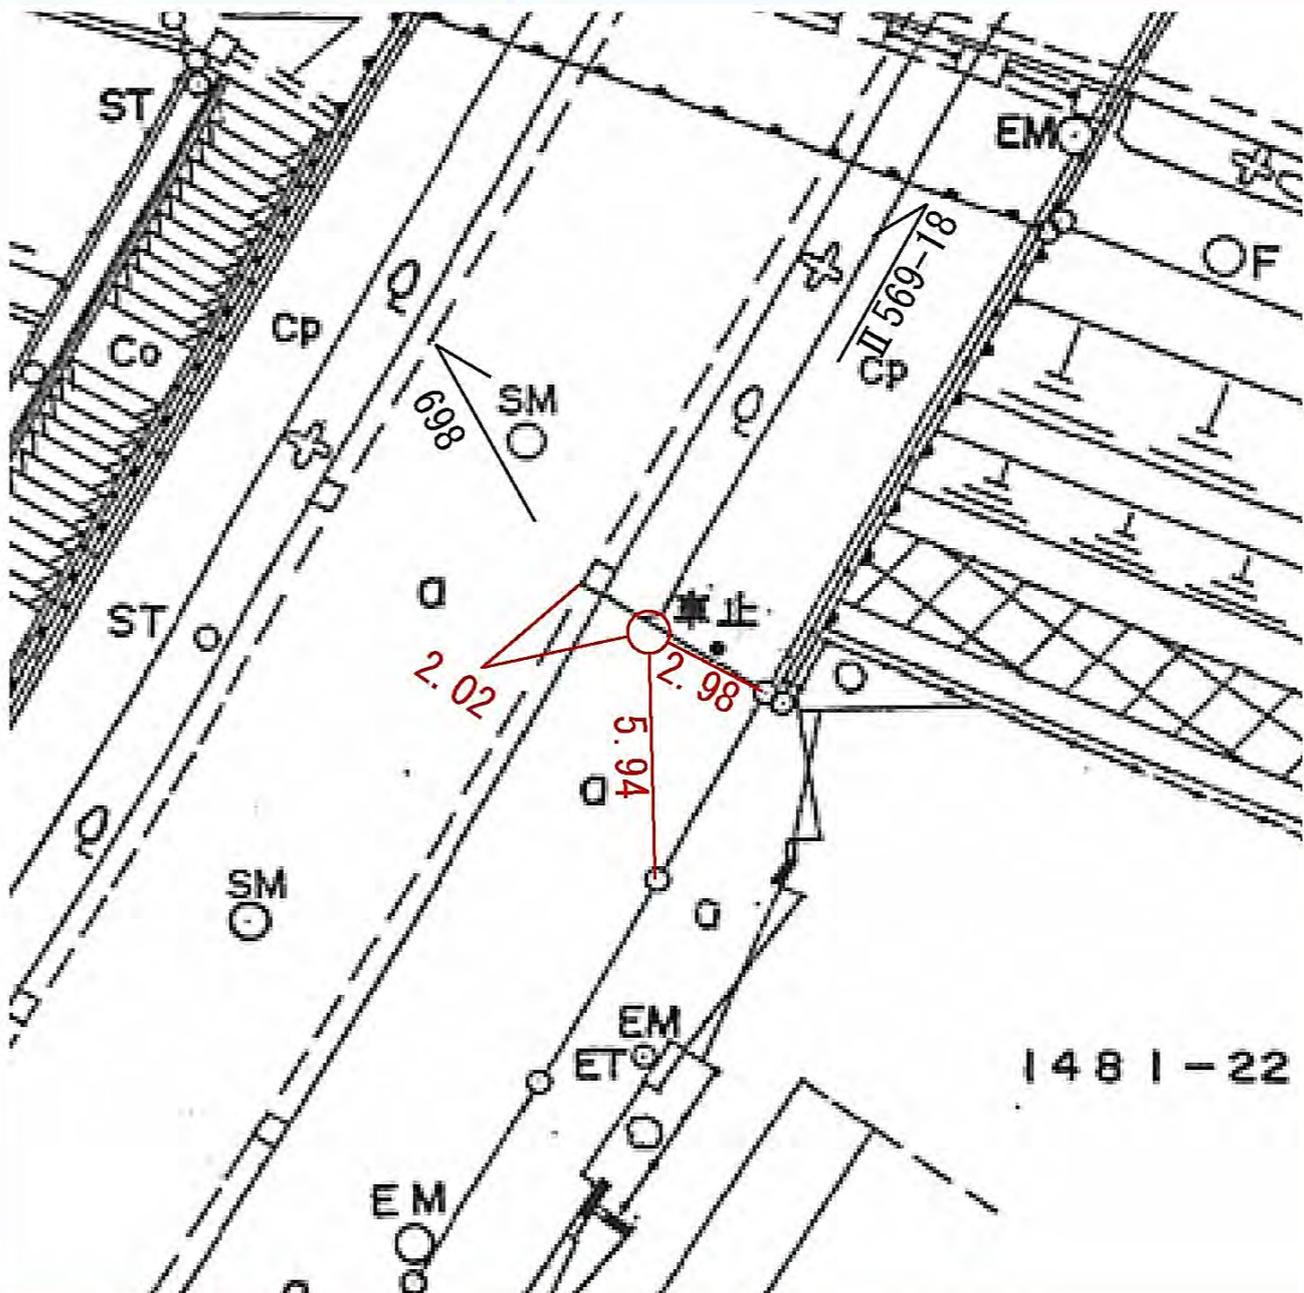

所在地

緑区十日市場町1481ノ16番地先

標識ノ種類

金属標・鋏・木杭

点番号


18

線番号

II 569

要 図


キザミ

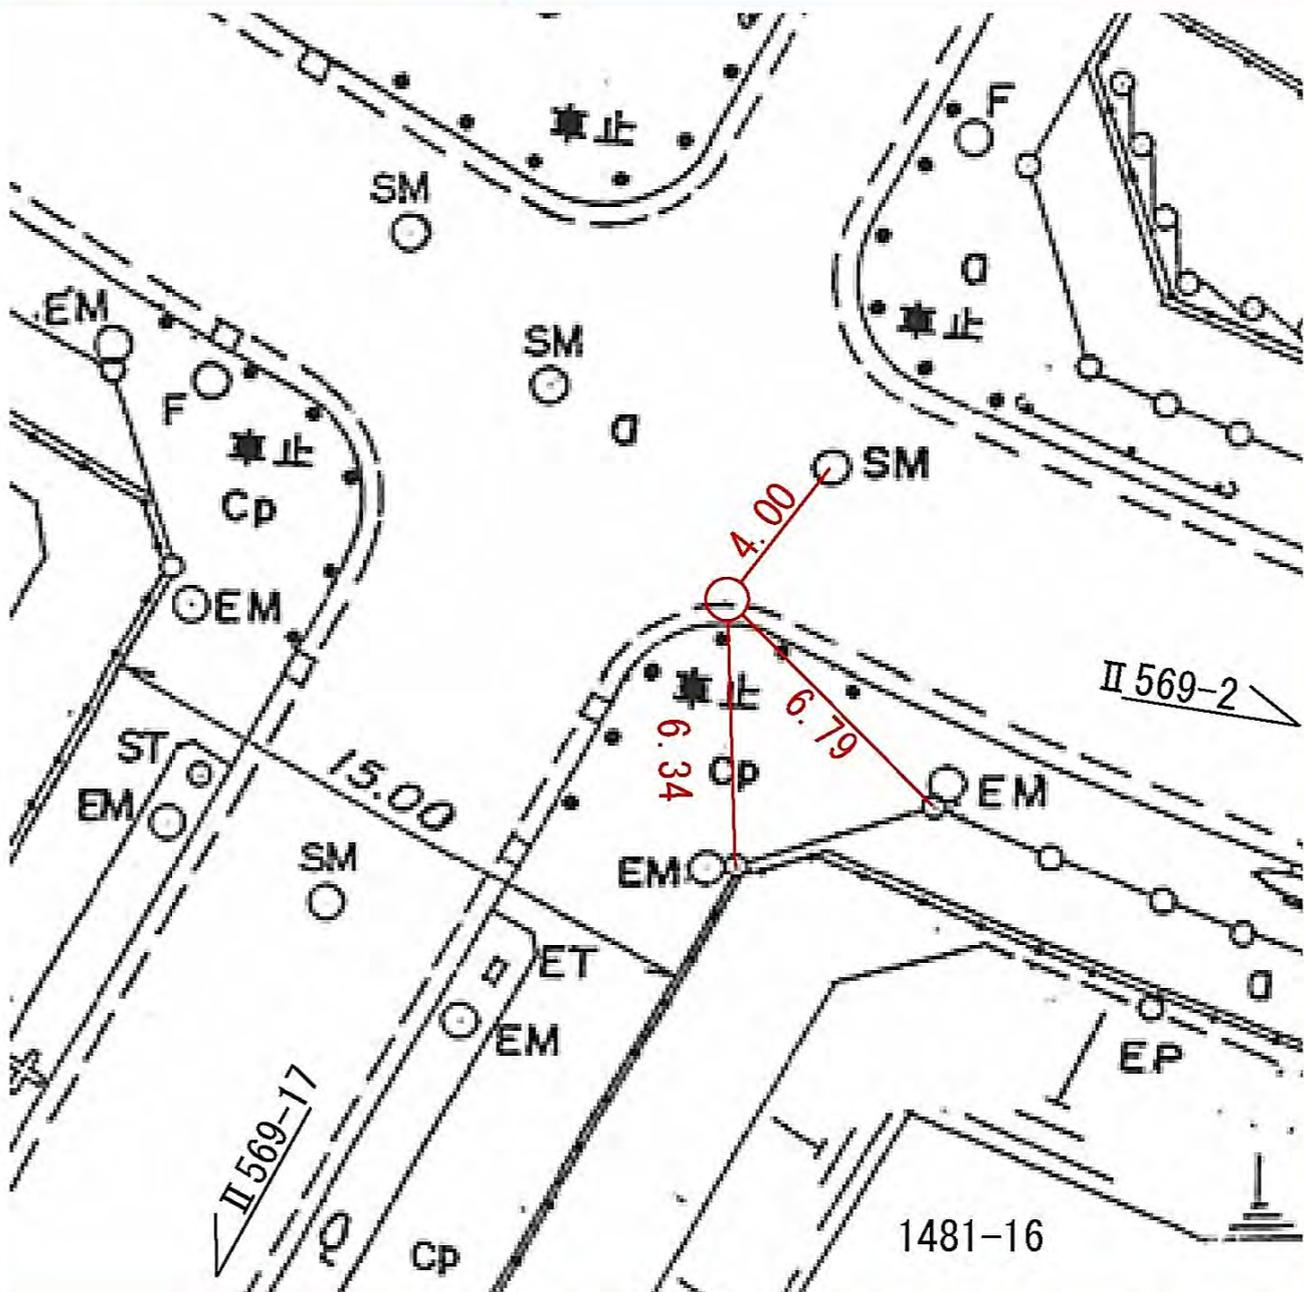

線番号	点番号	標識ノ種類	所在地
-----	-----	-------	-----

II 570	1	<div style="border: 1px solid black; border-radius: 15px; padding: 5px; display: inline-block;">金属標</div> ・ 鋌 ・ 木杭	旭区下川井町二一九五番一地先
--------	---	--	----------------

要 図	キザミ ・ 標石	
-----	----------	--

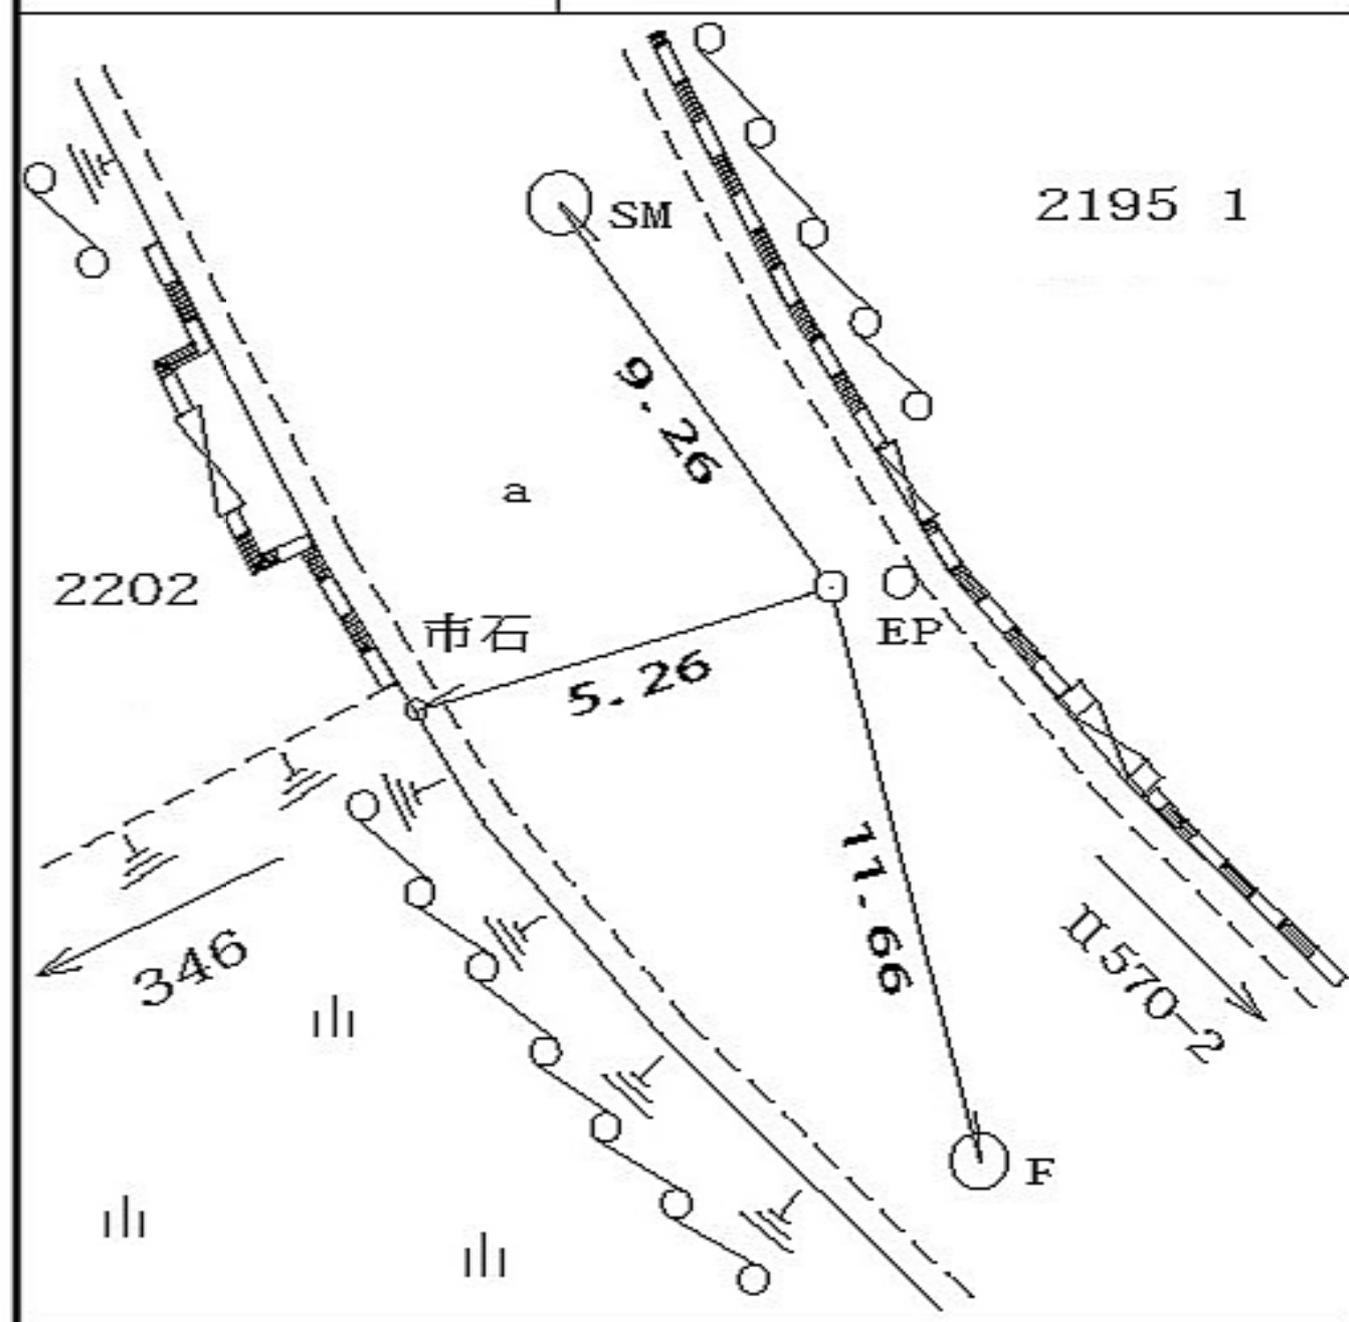

所在地

旭区下川井町二二〇五番地先

標識ノ種類

金属標・鋏・木杭

キザ三


線番号

II 570

点番号

2

要 図

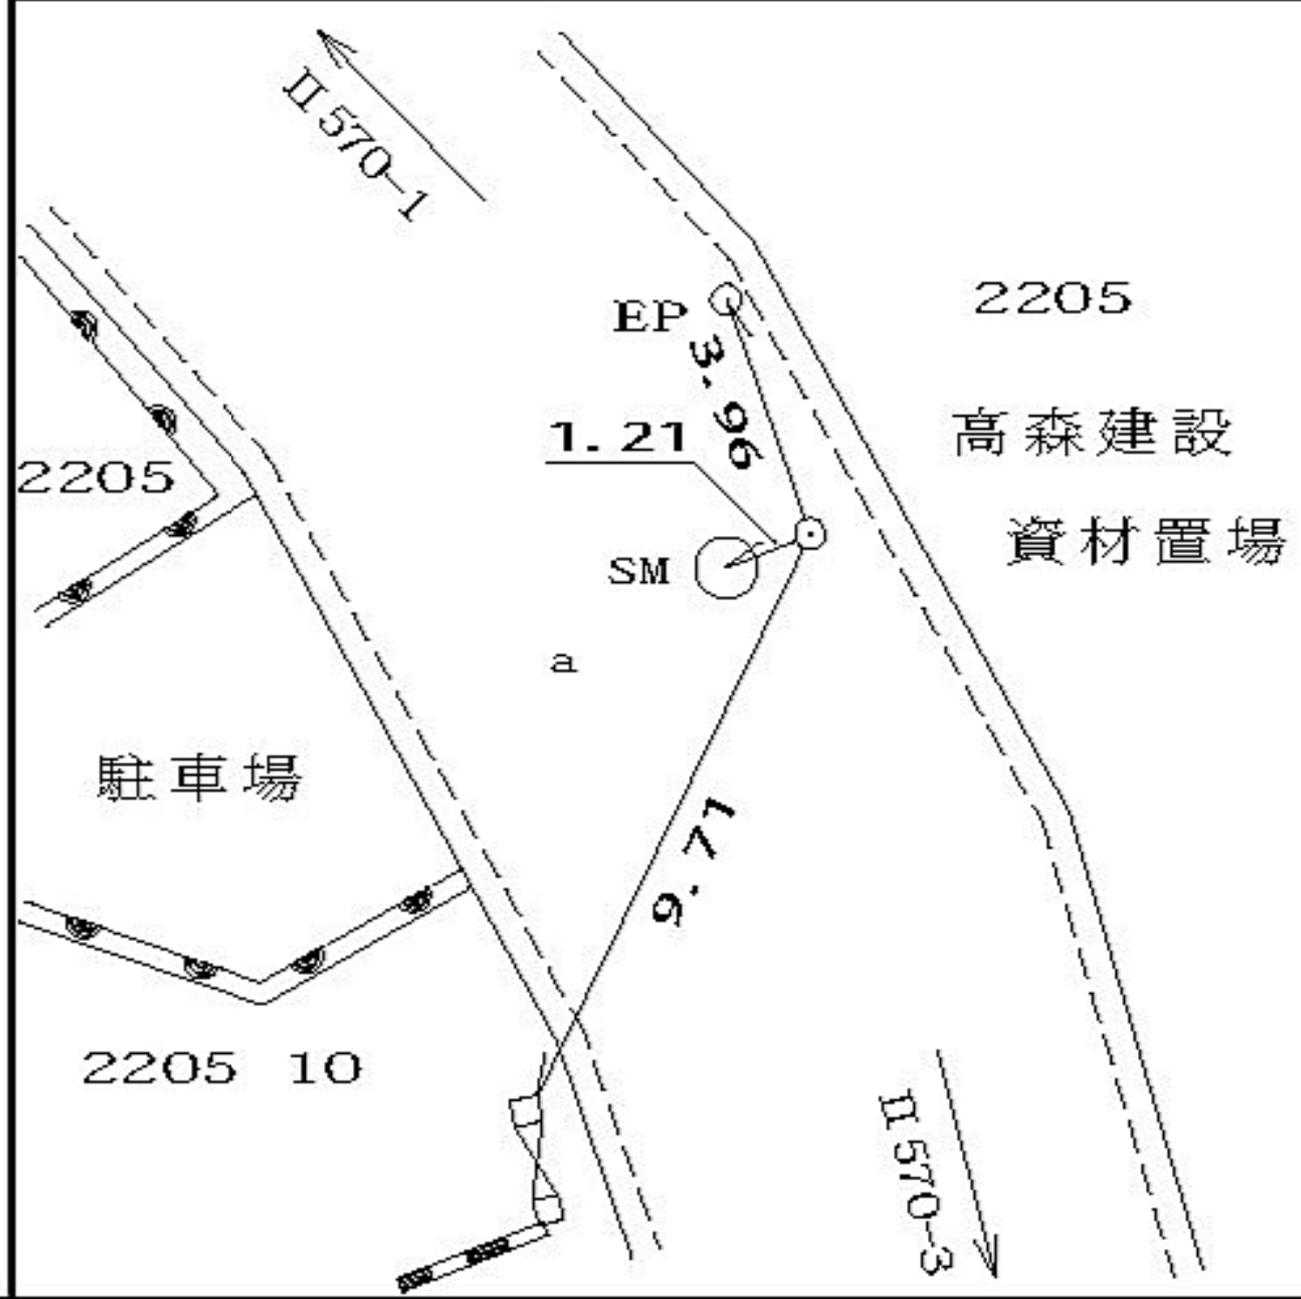

線番号	点番号	標識ノ種類	所在地
II 570	3	<div style="border: 1px solid black; border-radius: 15px; padding: 5px; display: inline-block;">金属標</div> ・鋸・木杭	旭区下川井町二一四六番地先
要 図		キザミ	
<p>The diagram illustrates a road network with several key features:</p> <ul style="list-style-type: none"> <li><b>Points and Distances:</b> Point SM is located at the top, with a distance of 7.51 to point EP. From EP, a distance of 5.96 leads to another junction, and a distance of 1.29 leads to a third junction.</li> <li><b>Land Parcels:</b> Parcel 2142 5 is on the left, and parcel 2146 is on the right.</li> <li><b>Infrastructure:</b> A road labeled II 570-2 runs north-south, and another labeled II 570-4 runs east-west. A road with a dashed line runs diagonally from the top-left to the bottom-right.</li> <li><b>Other Labels:</b> 'a' is near the 7.51 distance, and 'EP' is near the 5.96 distance. The text '神奈川 月星商事' is at the bottom left.</li> </ul>			

線  
番  
号

点  
番  
号

標 識 ノ 種 類

所 在 地

Ⅱ 570

4


金属標・鋌・木杭

旭区下川井町二〇九〇番地先

要

図


キザミ

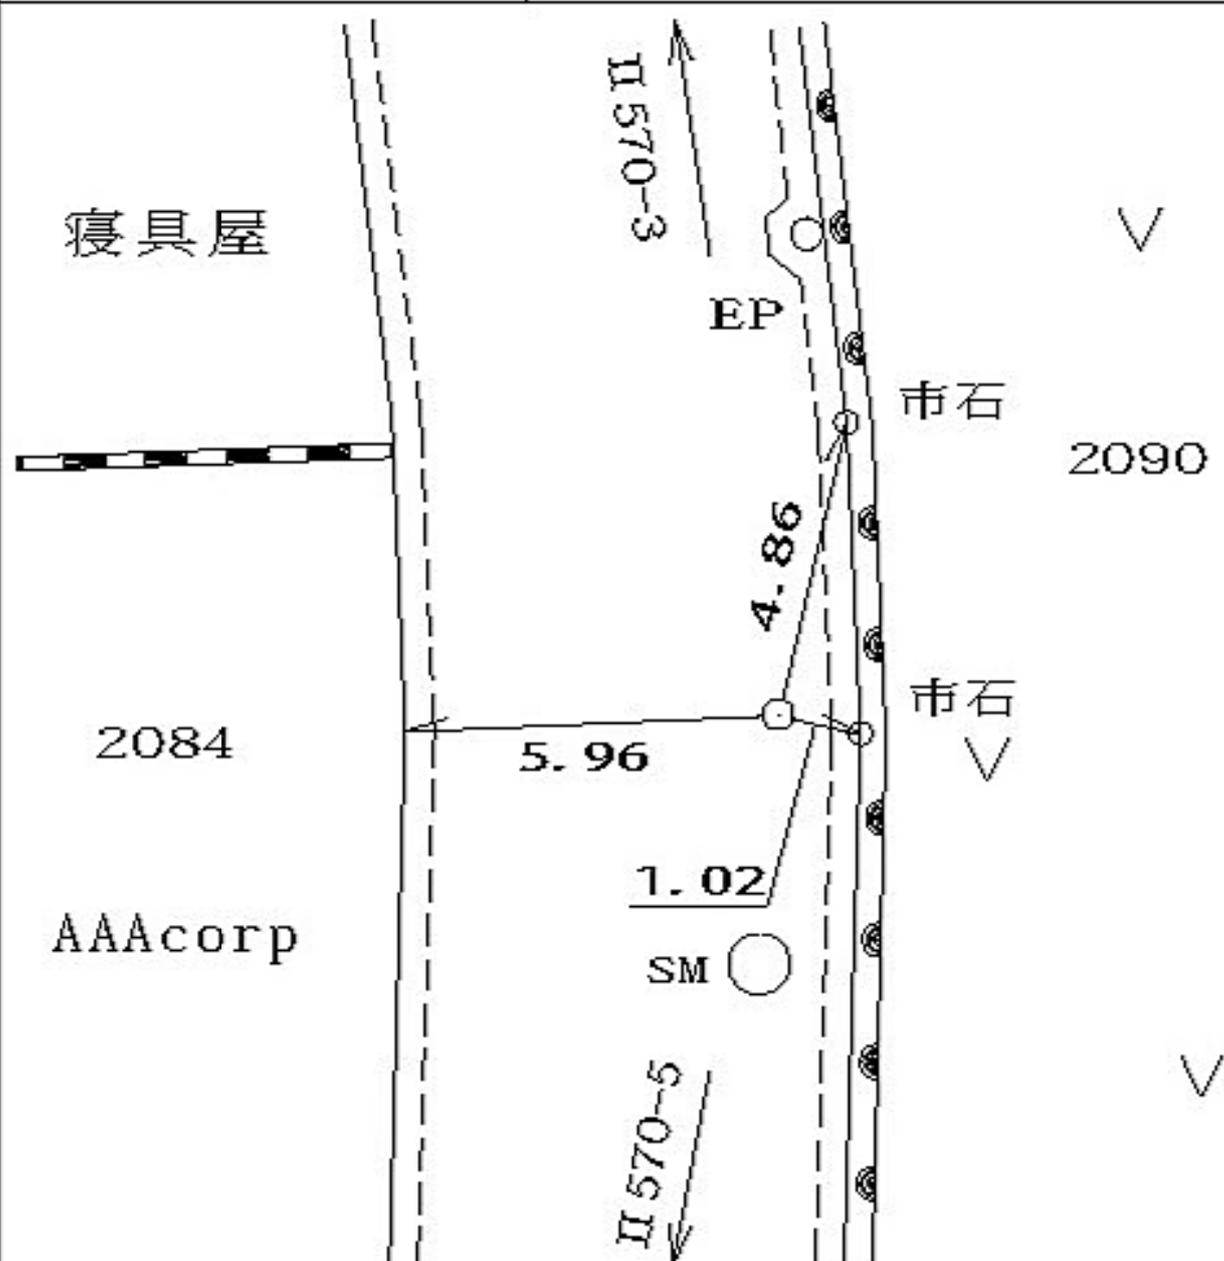

線番号	点番号	標識ノ種類	所在地
-----	-----	-------	-----

II 570	5	<div style="border: 1px solid black; border-radius: 50%; padding: 5px; display: inline-block;">金属標</div> ・鋳・木杭 キザミ・標石	旭区下川井町二〇七九番地先
--------	---	--	---------------

要 図		
-----	--	--

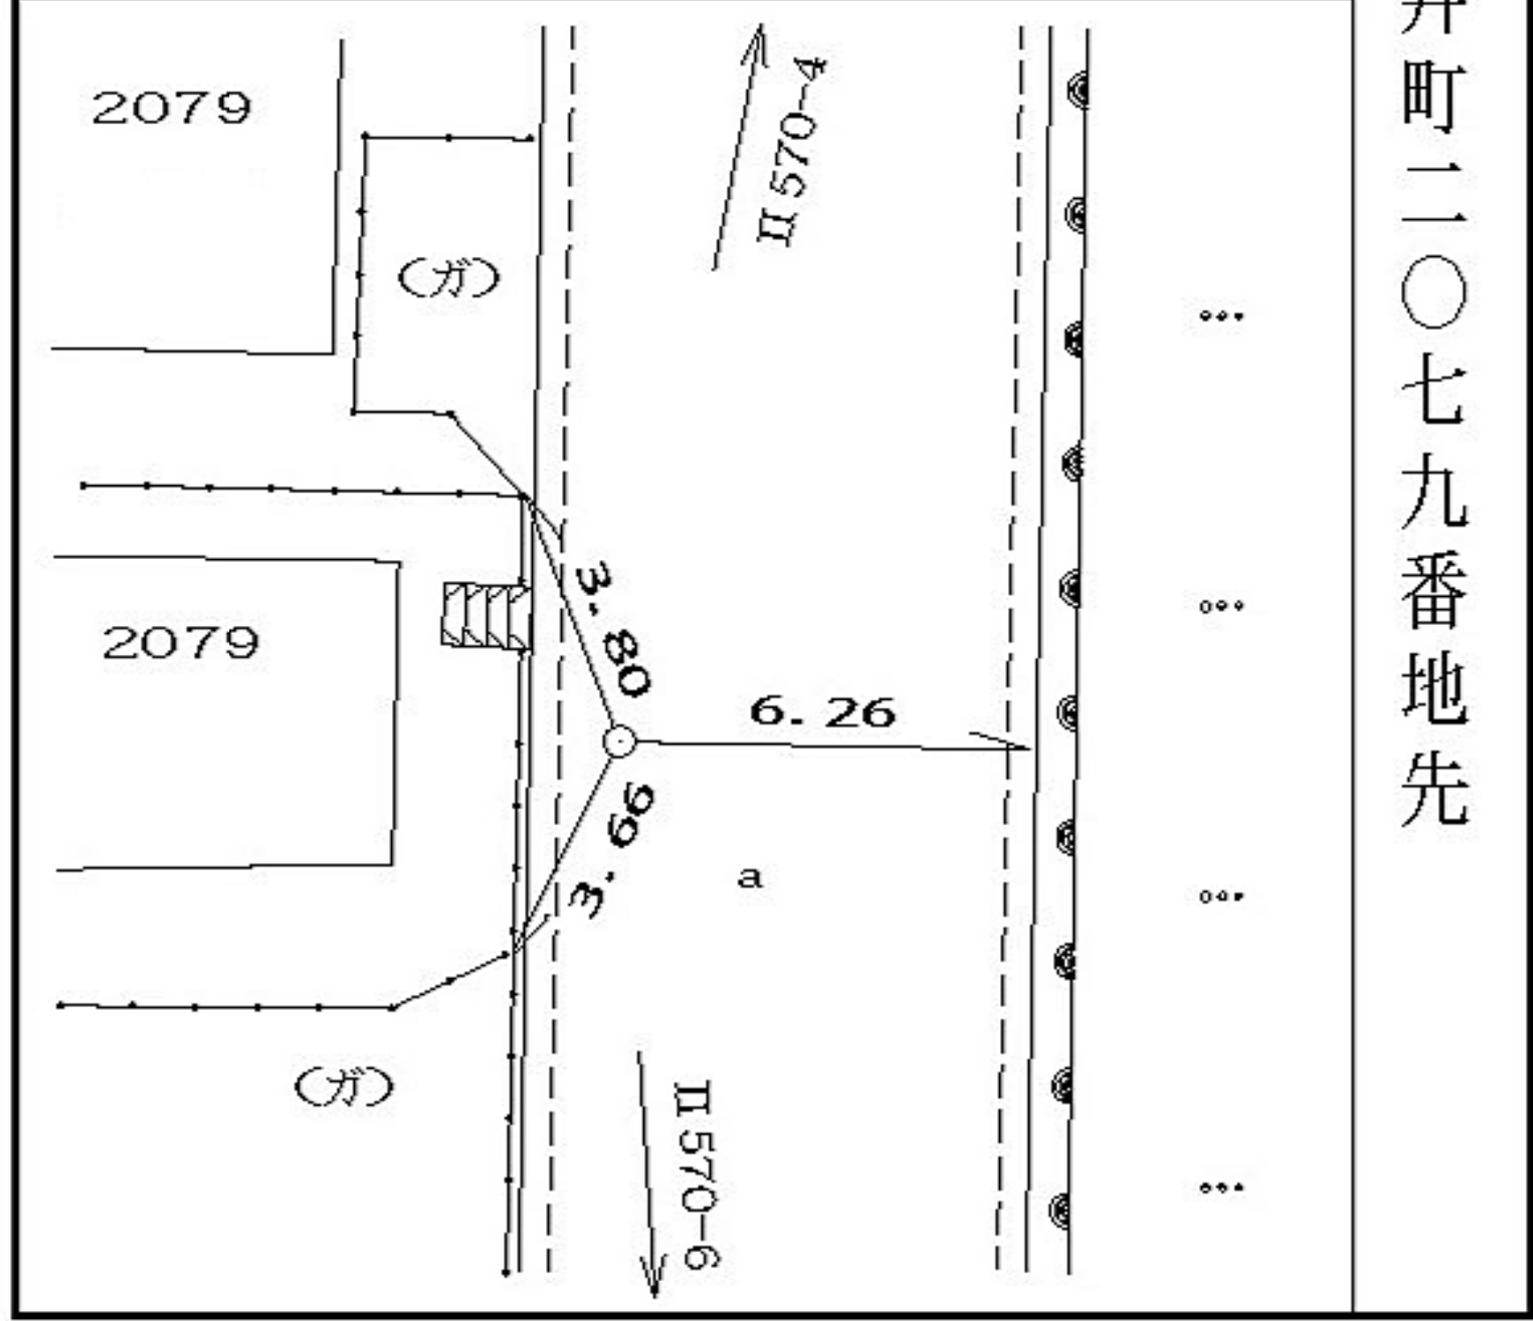

所在地

旭区下川井町二〇七三番一地先

標識ノ種類

金属標・鋌・木杭

点番号


6

線番号

II 570

キザミ

要 図

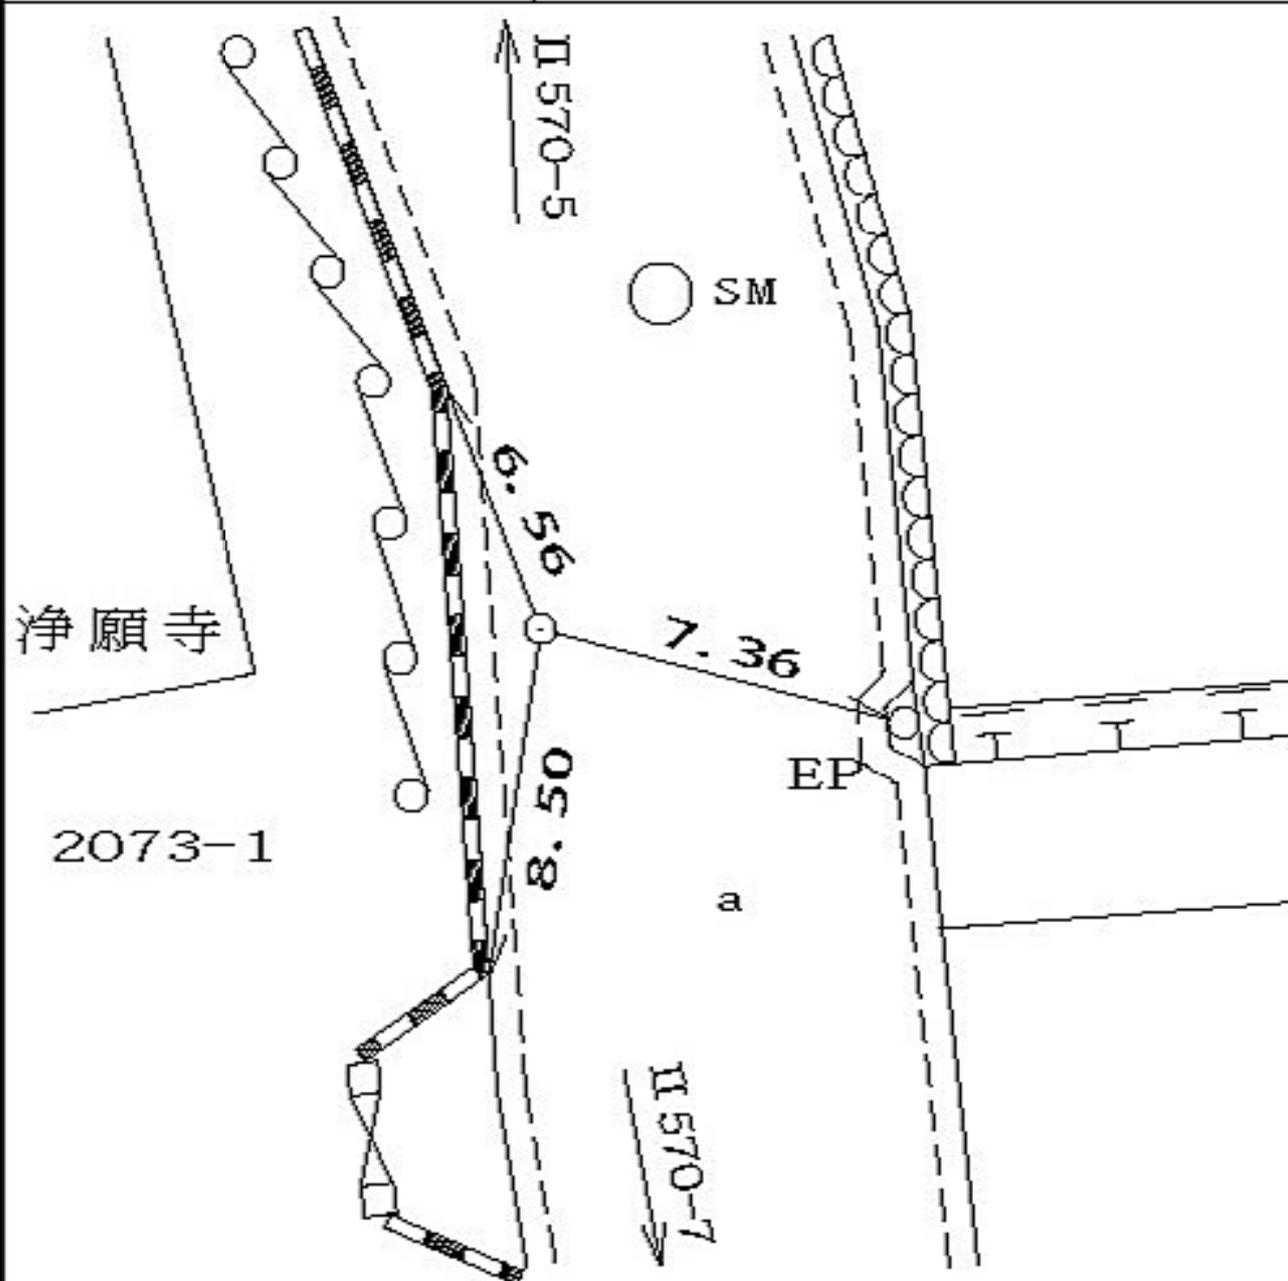


線 番 号	点 番 号	標 識 ノ 種 類	所 在 地
-------------	-------------	-----------	-------

II 570	7	<div style="border: 1px solid black; border-radius: 15px; padding: 5px; display: inline-block;">金属標</div> ・ 鋌 ・ 木杭
--------	---	--

要 図	キザミ
-----	-----

旭区下川井町四一六番地先

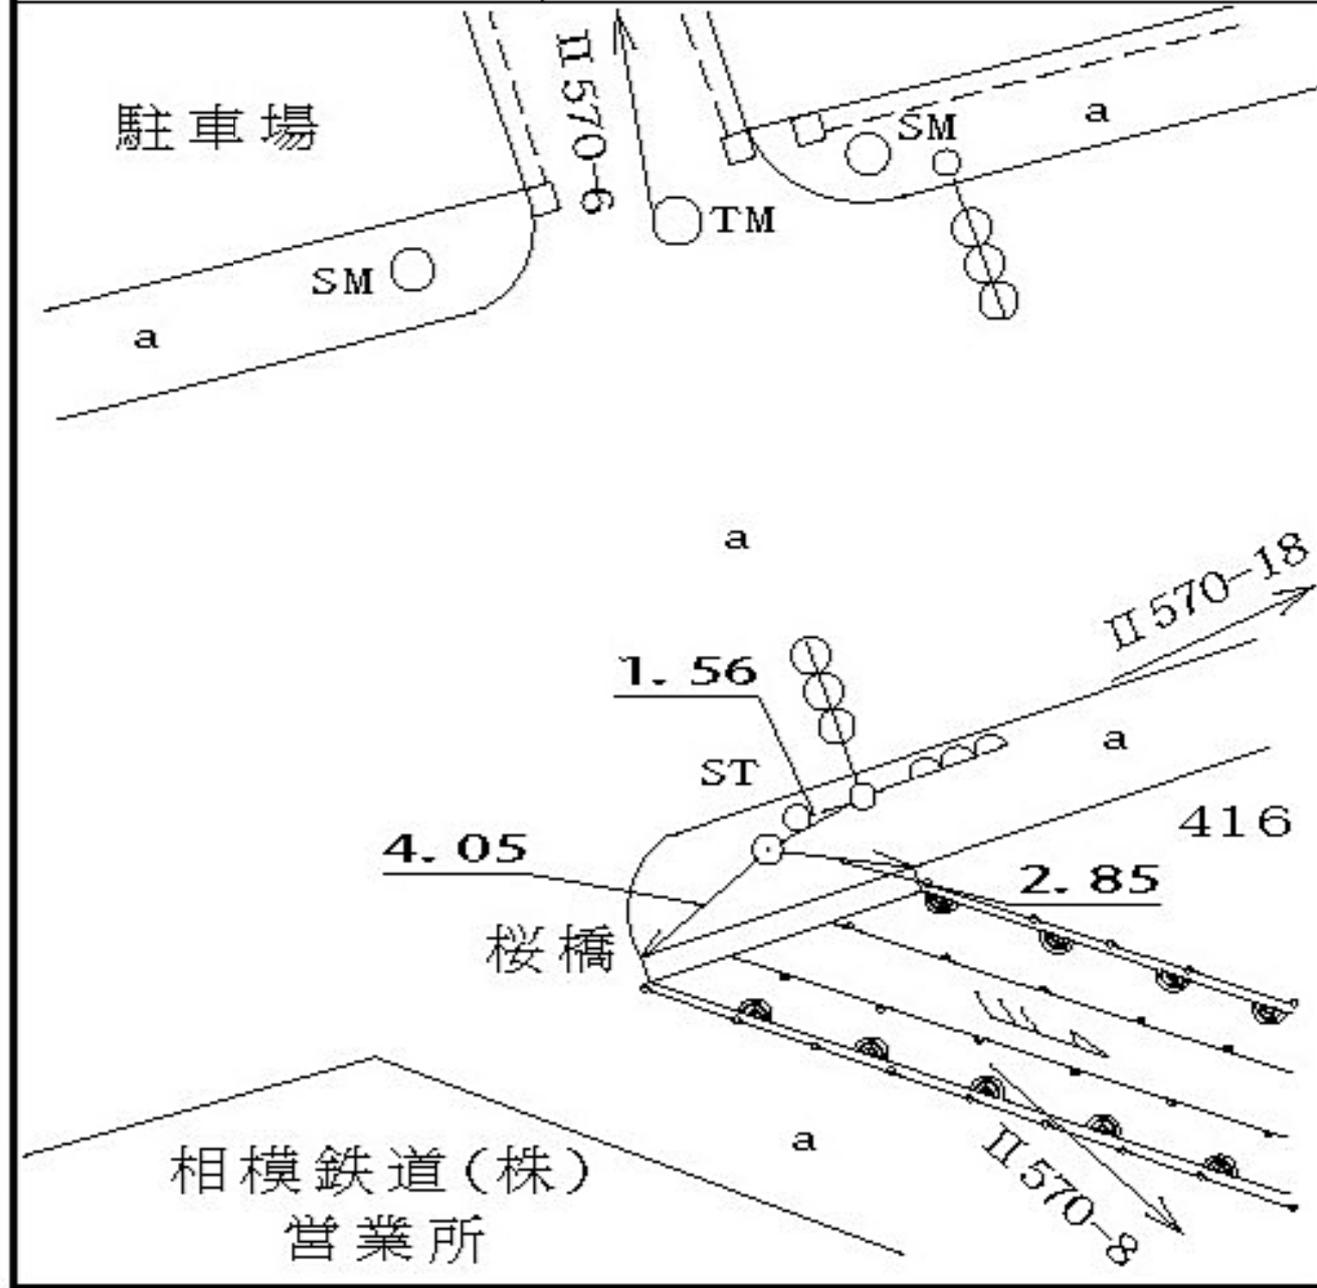

線  
番  
号

点  
番  
号

標 識 ノ 種 類

所 在 地

Ⅱ 570

8


金属標・鋸・木杭

旭区金が谷四〇〇番地先

要

図

キザミ

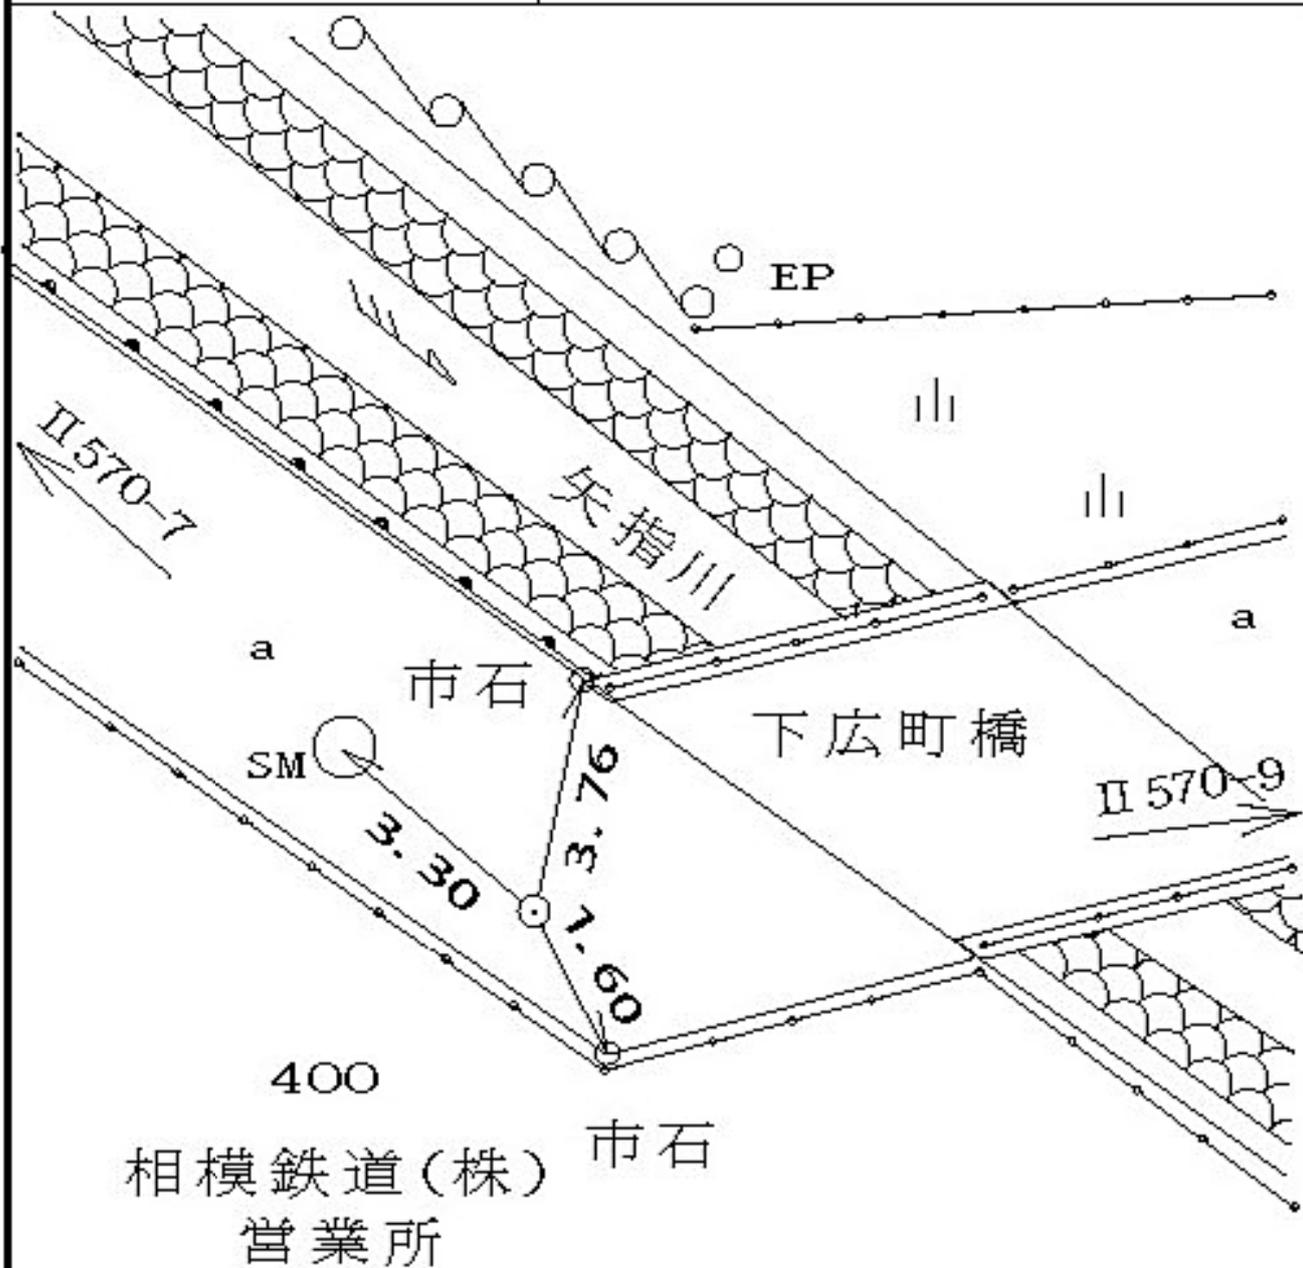

線番号	点番号	標識ノ種類	所在地
II 570	9	<div style="border: 1px solid black; border-radius: 15px; padding: 5px; display: inline-block;">金属標</div> ・鋌・木杭  キザミ・標石	旭区下川井町三七五番地先
要 図			

所在地

旭区下川井町二一四三番一地先

標識ノ種類

金属標・鋸・木杭

キザミ


線番号

II 570

点番号

10

要 図

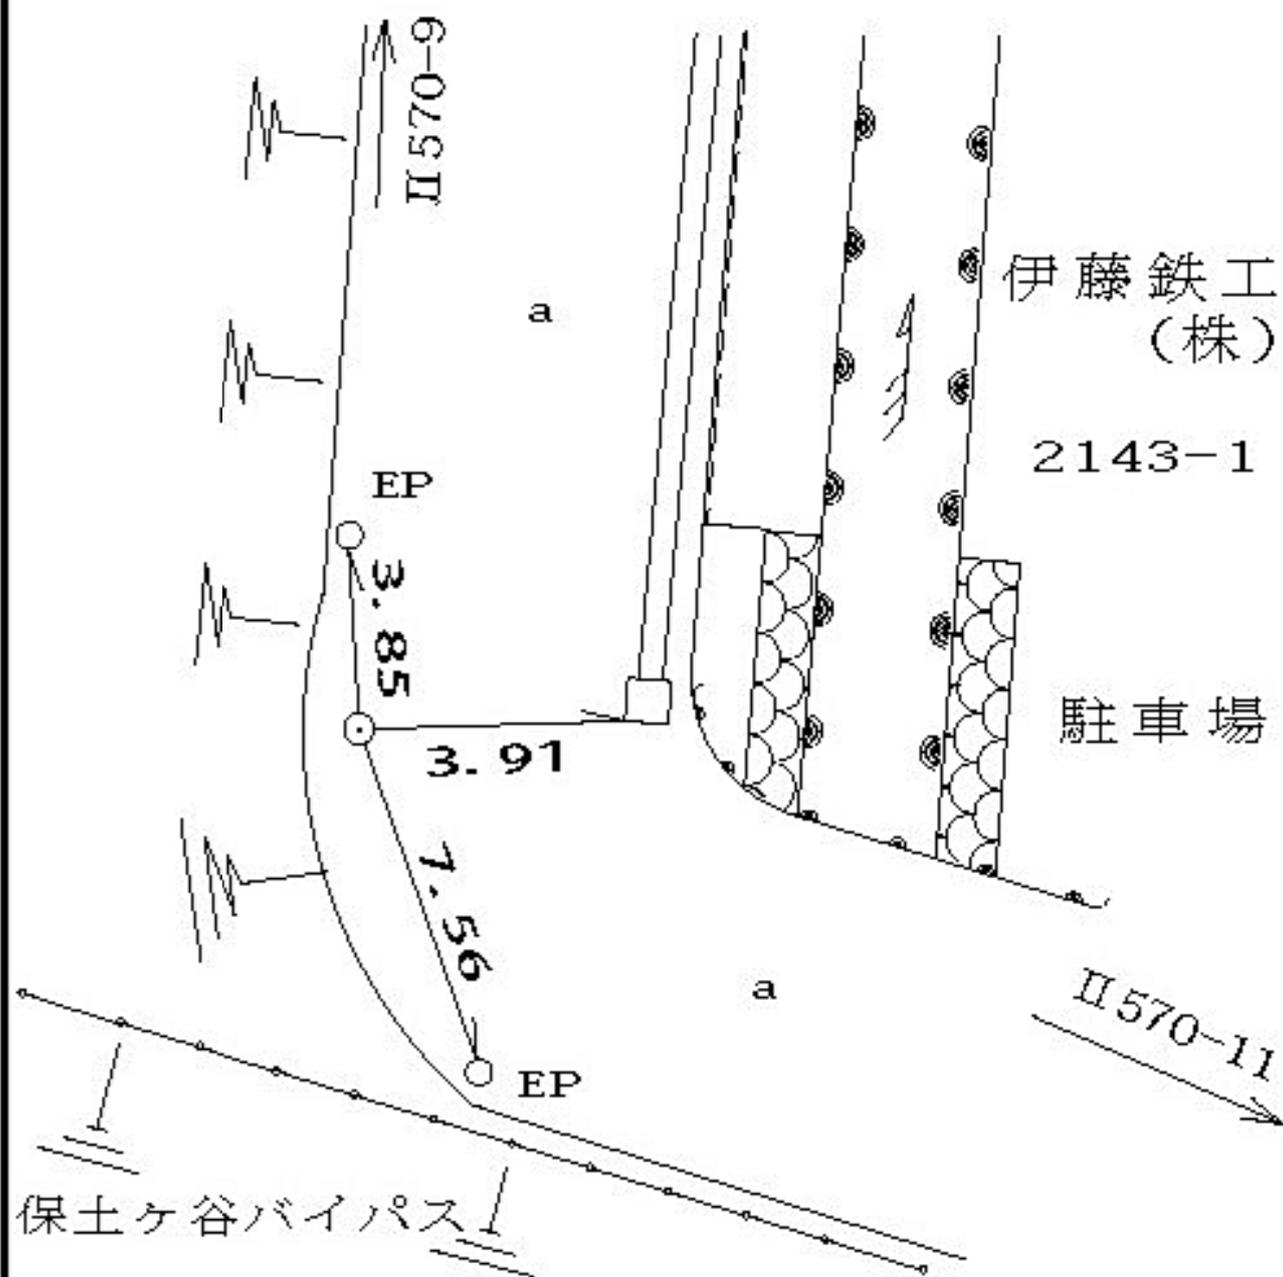

線番号	点番号	標識ノ種類	所在地
II 570	11	<div style="border: 1px solid black; border-radius: 15px; padding: 5px; display: inline-block;">金属標</div> ・鋌・木杭	旭区今宿南町二一六四番三地先
要 図		キザミ	

線  
番  
号

点  
番  
号

標 識 ノ 種 類

所  
在  
地

Ⅱ 570

12


金属標・鋏・木杭

旭区今宿一丁目二一六六番地先

要

図

キザミ

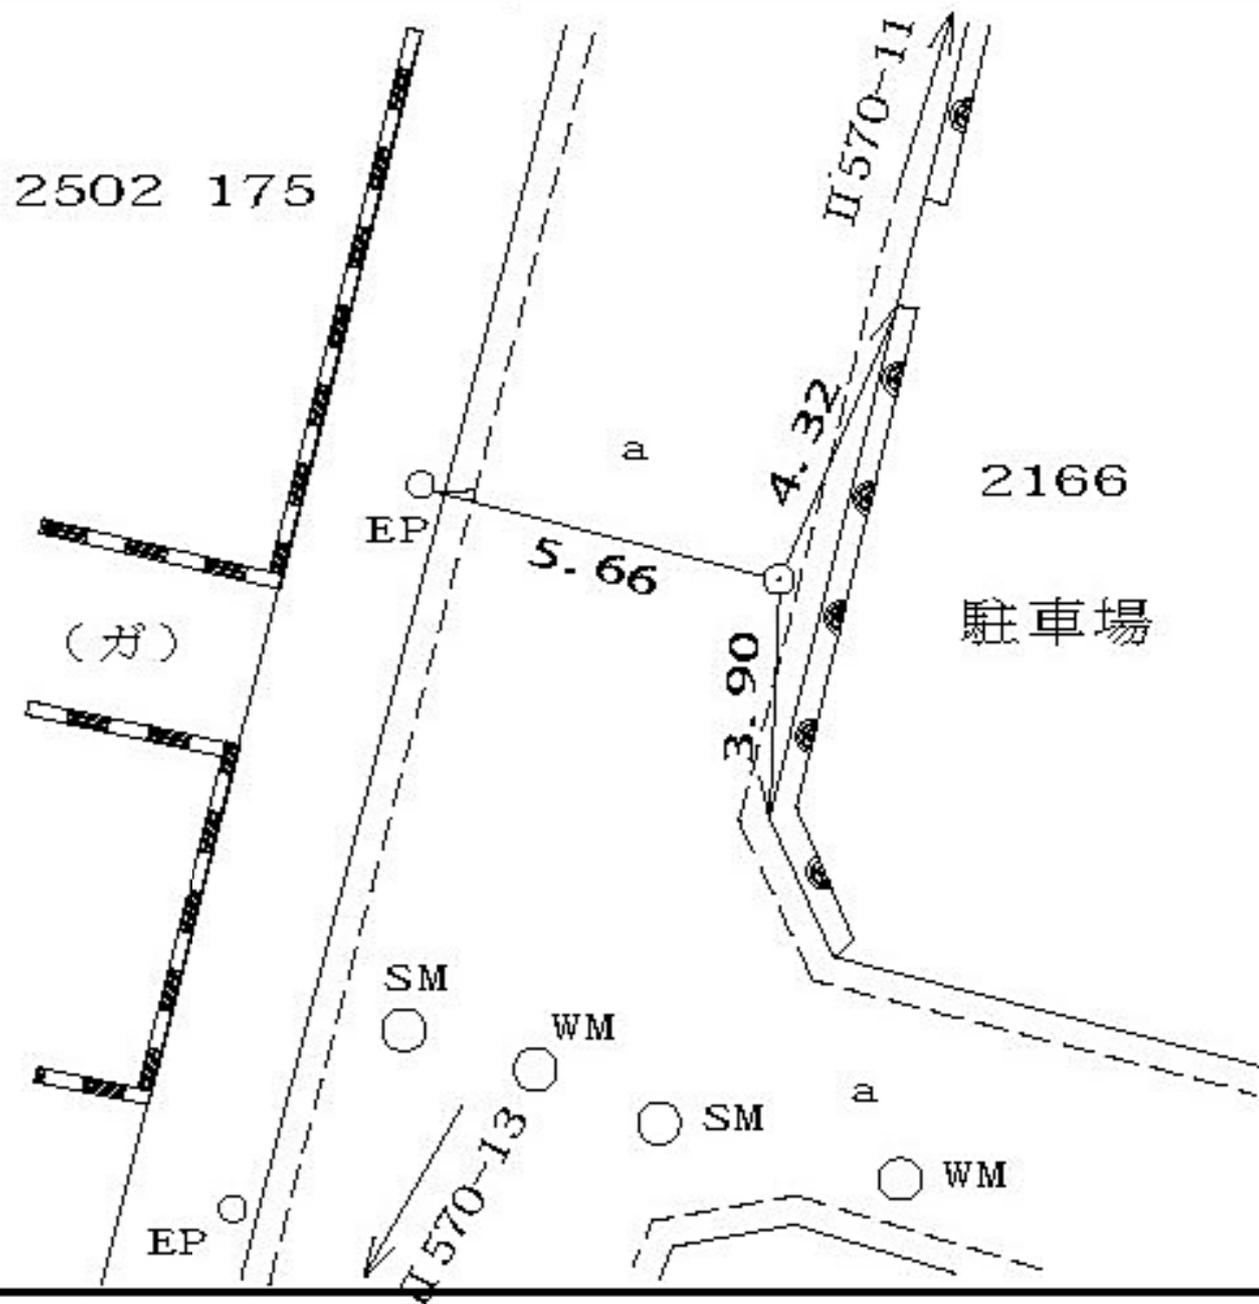

線番号	点番号	標識ノ種類	所在地
II 570	13	<div style="border: 1px solid black; border-radius: 15px; padding: 5px; display: inline-block;">金属標</div> ・鋌・木杭 キザミ・標石	旭区今宿一丁目二五三一番地先
要 図			
<p>The diagram illustrates a road intersection and surrounding areas. It features several road segments: a top-left road labeled '2502-165', a top-right road labeled 'II 570-12', a bottom-left road labeled '2531' with a 'V' symbol below it, and a bottom-right road labeled '2502-19'. A central road is labeled 'II 570-14'. Various markers are placed throughout the site: 'SM' (small circles), 'WM' (medium circles), 'F' (large circle), and 'EP' (circle with a dot). Specific points are labeled '市石' (Ishiki) and '4.26', '4.30', and '2.45'. The letter 'a' is used to denote specific areas or boundaries. A hatched pattern is used to represent certain road surfaces or structures.</p>			

所在地

旭区今宿一丁目二五〇二番一八八地先

標識ノ種類

金属標・鋏・木杭

キザ三

線番号


II 570

点番号

14

要 図

2502-188

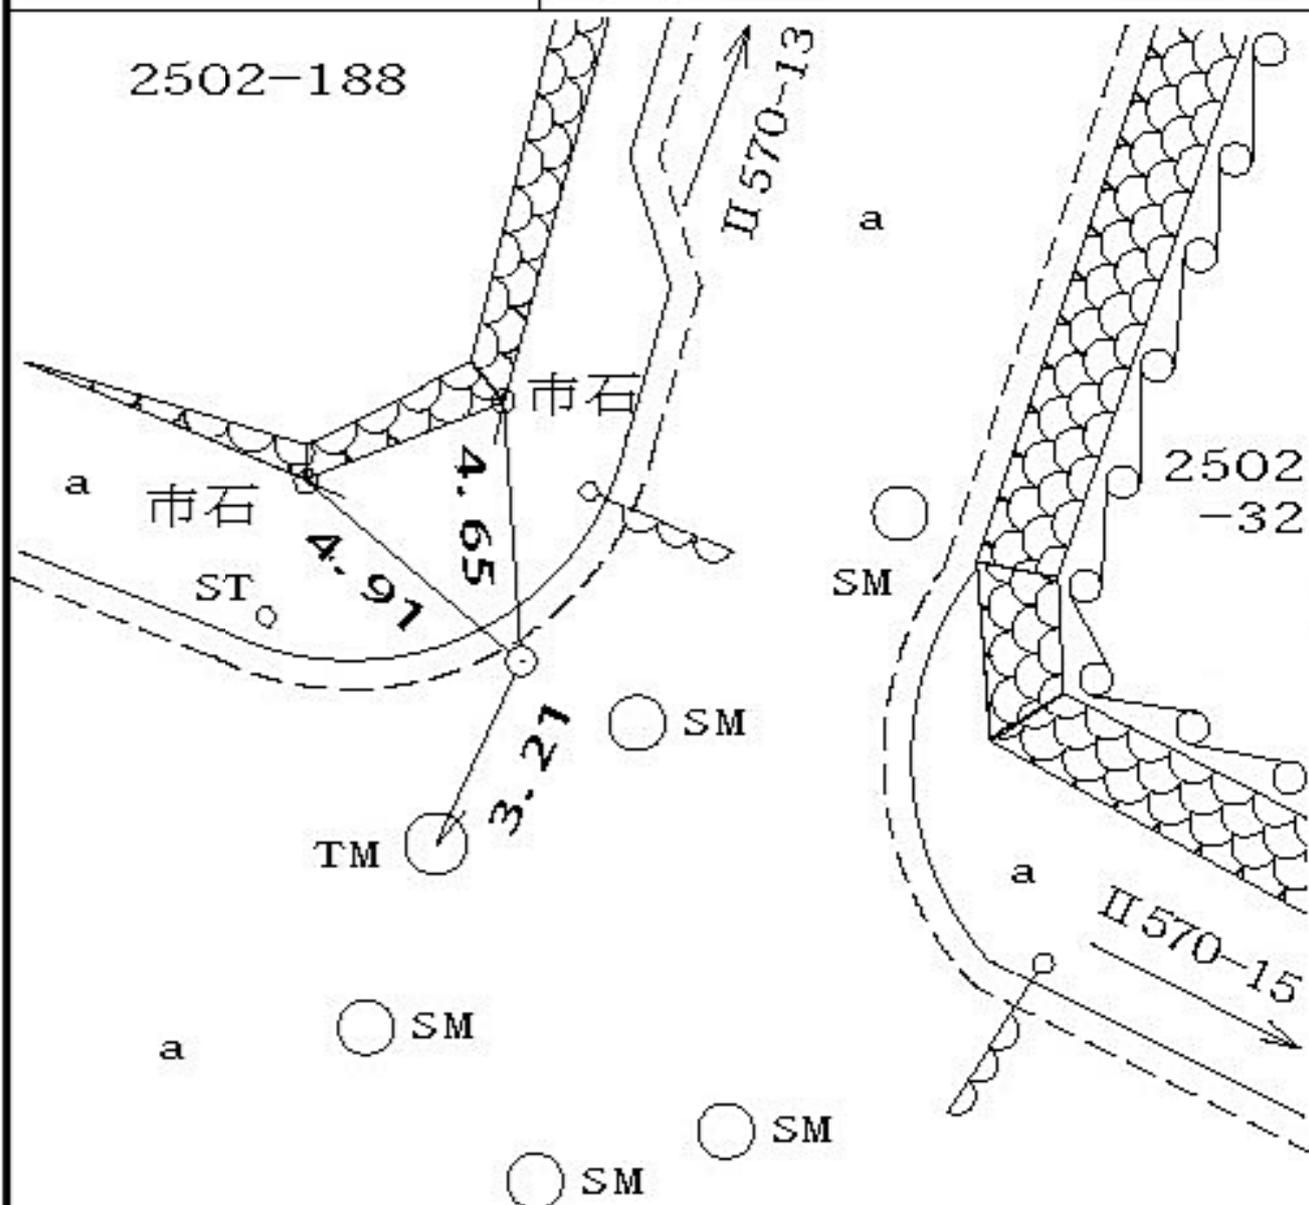

所在地

旭区今宿一丁目二四三七番二二地先

標識ノ種類

金属標・鋌・木杭

キザミ


線番号

II 570

点番号

15

要 図

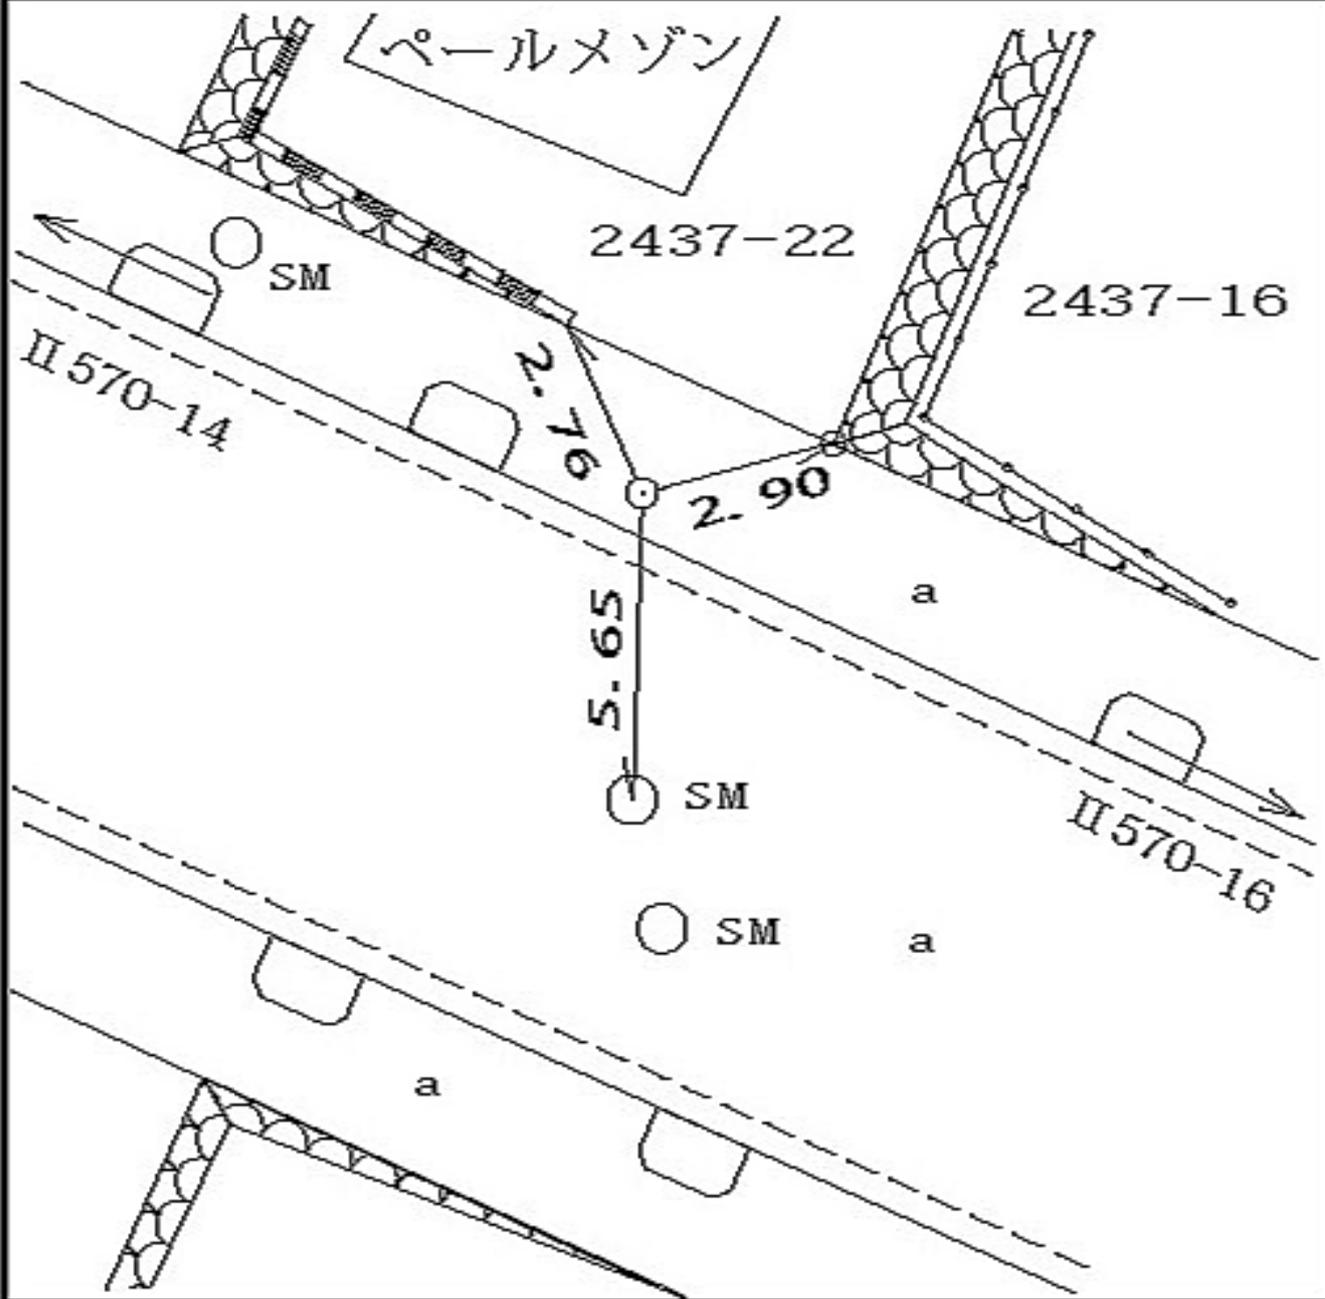

所在地

旭区今宿一丁目二四一〇番地先

標識ノ種類

金属標・鋏・木杭

キザミ


点番号

16

線番号

II 570

要 図

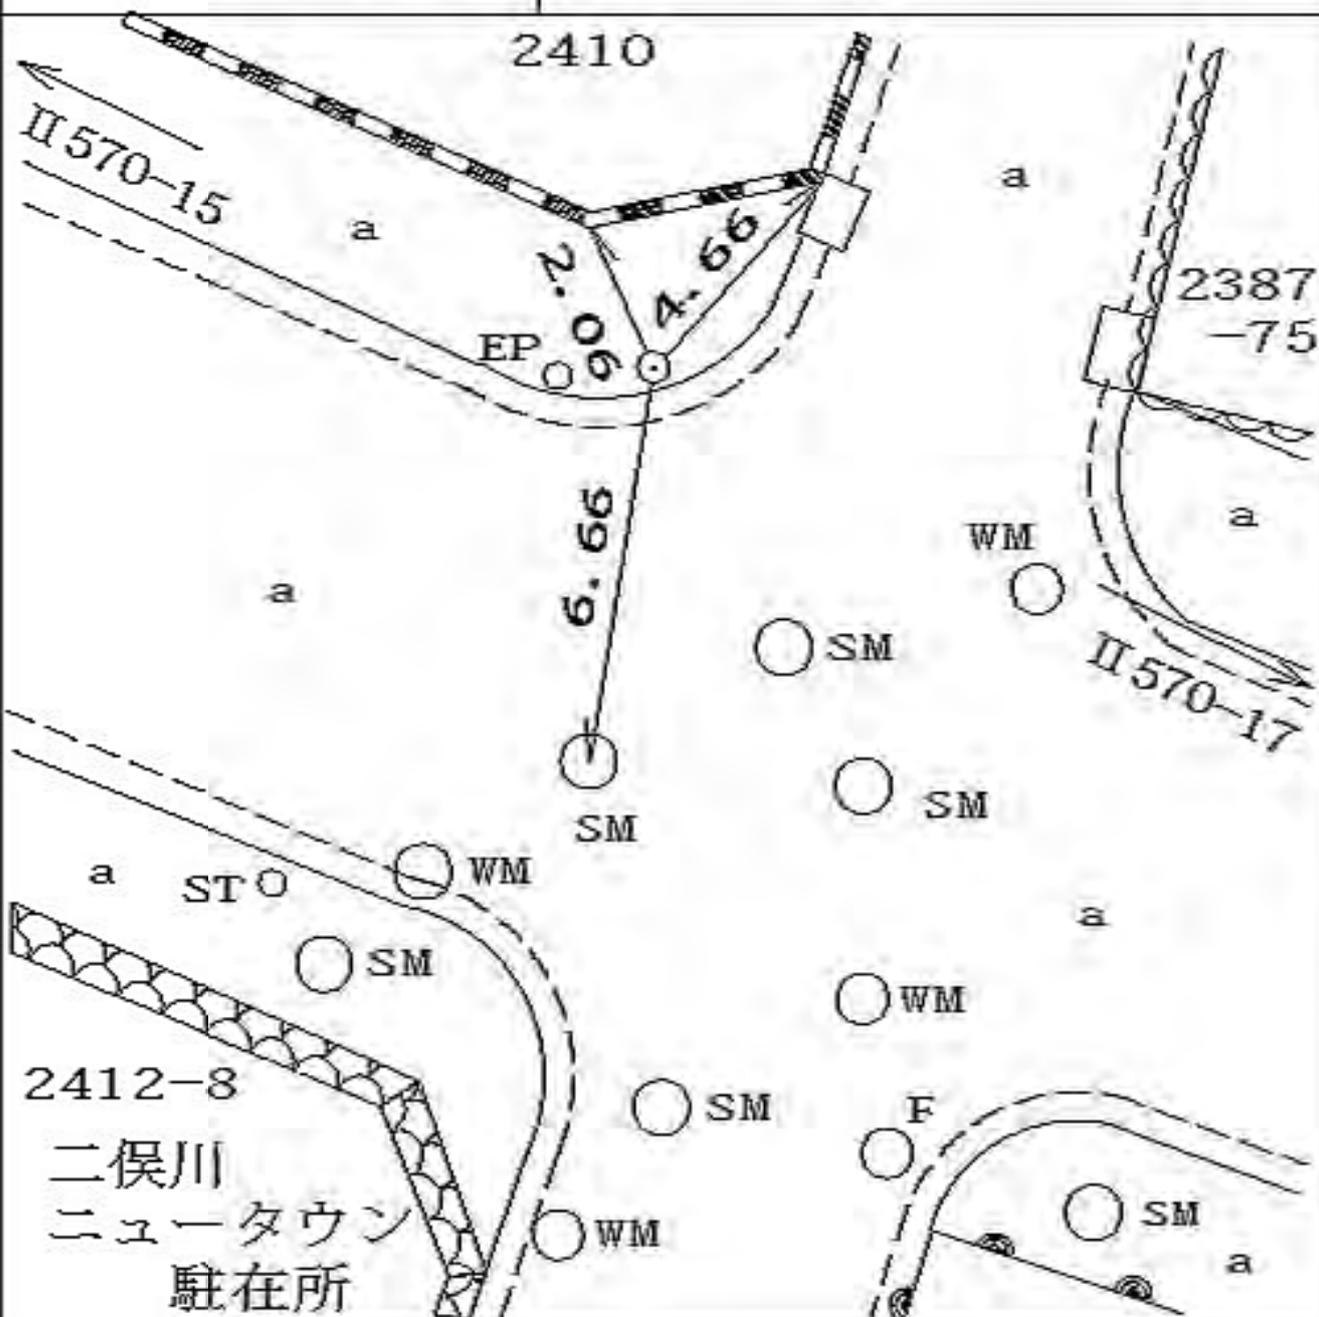


2412-8  
二俣川  
ニュータウン  
駐在所

線番号	点番号	標識ノ種類	所在地
-----	-----	-------	-----

II 570	17	<div style="border: 1px solid black; border-radius: 15px; padding: 5px; display: inline-block;">金属標</div> ・ 鋌 ・ 木杭  キザミ ・ 標石	旭区今宿一丁目二二九九番地先
--------	----	--	----------------

要 図		
-----	--	--

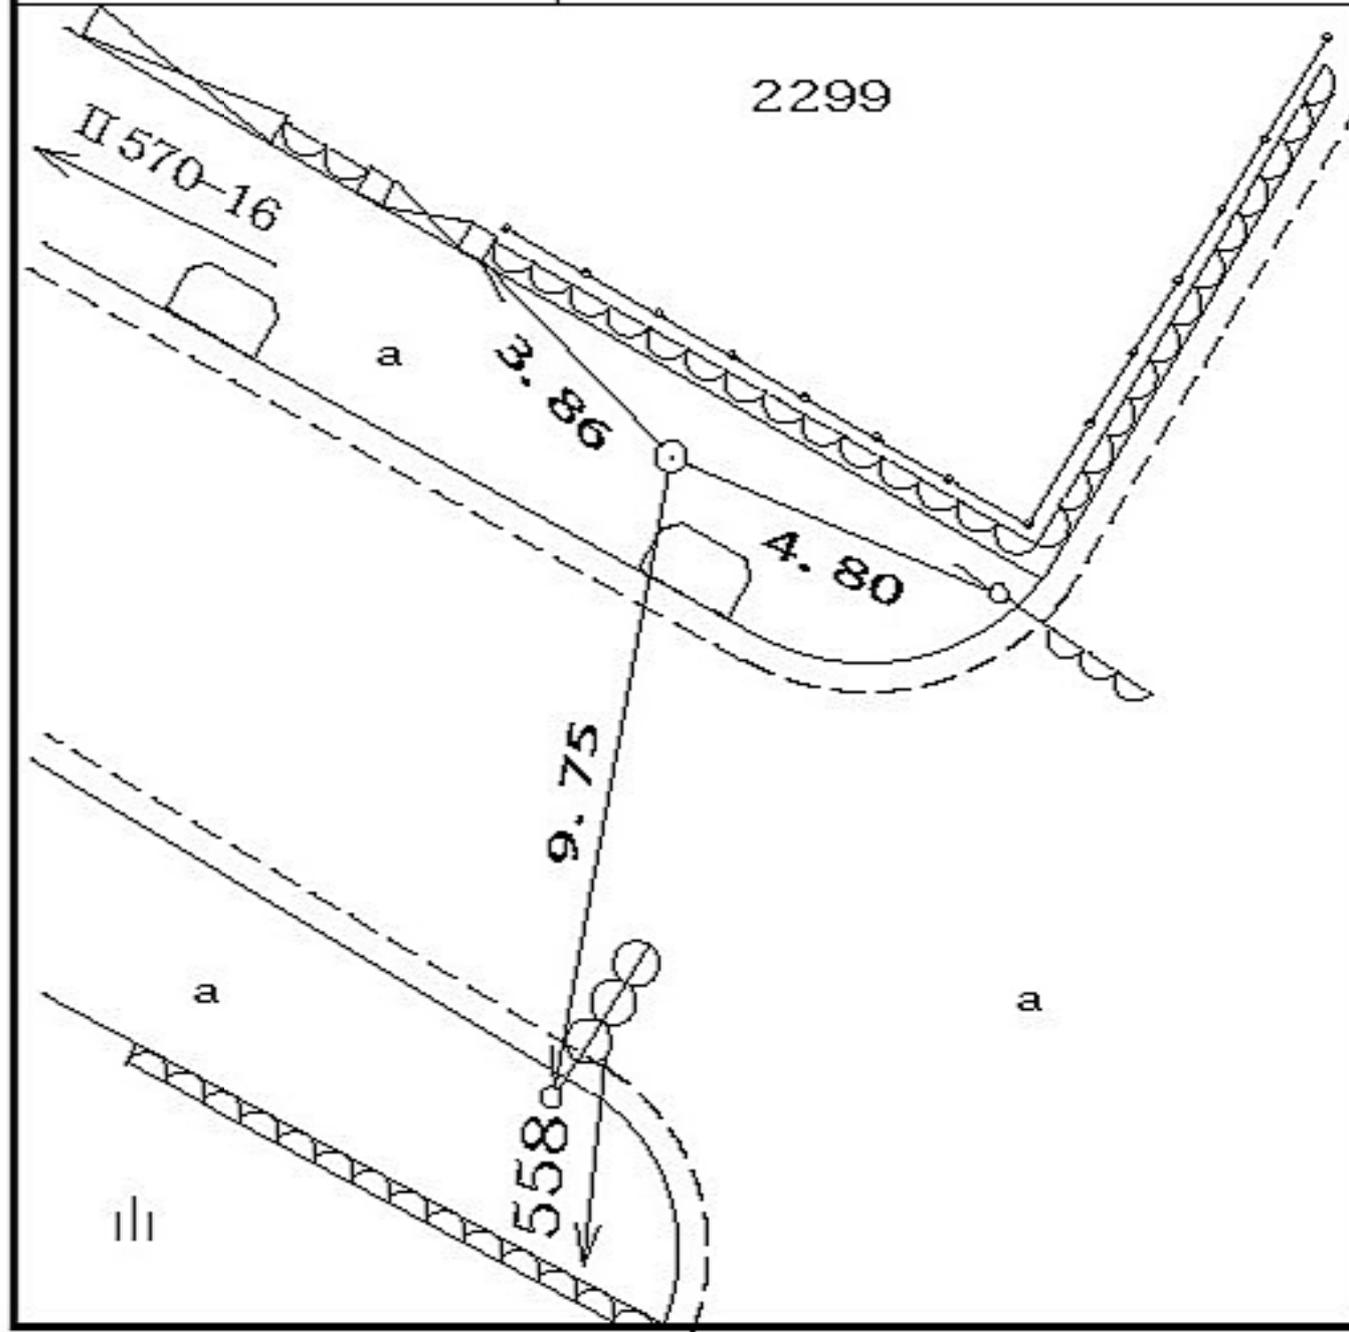

線  
番  
号

点  
番  
号

標 識 ノ 種 類

所  
在  
地

Ⅱ 570

18


金属標・鋸・木杭

旭区下川井町四〇七番地先

要

図

キザミ

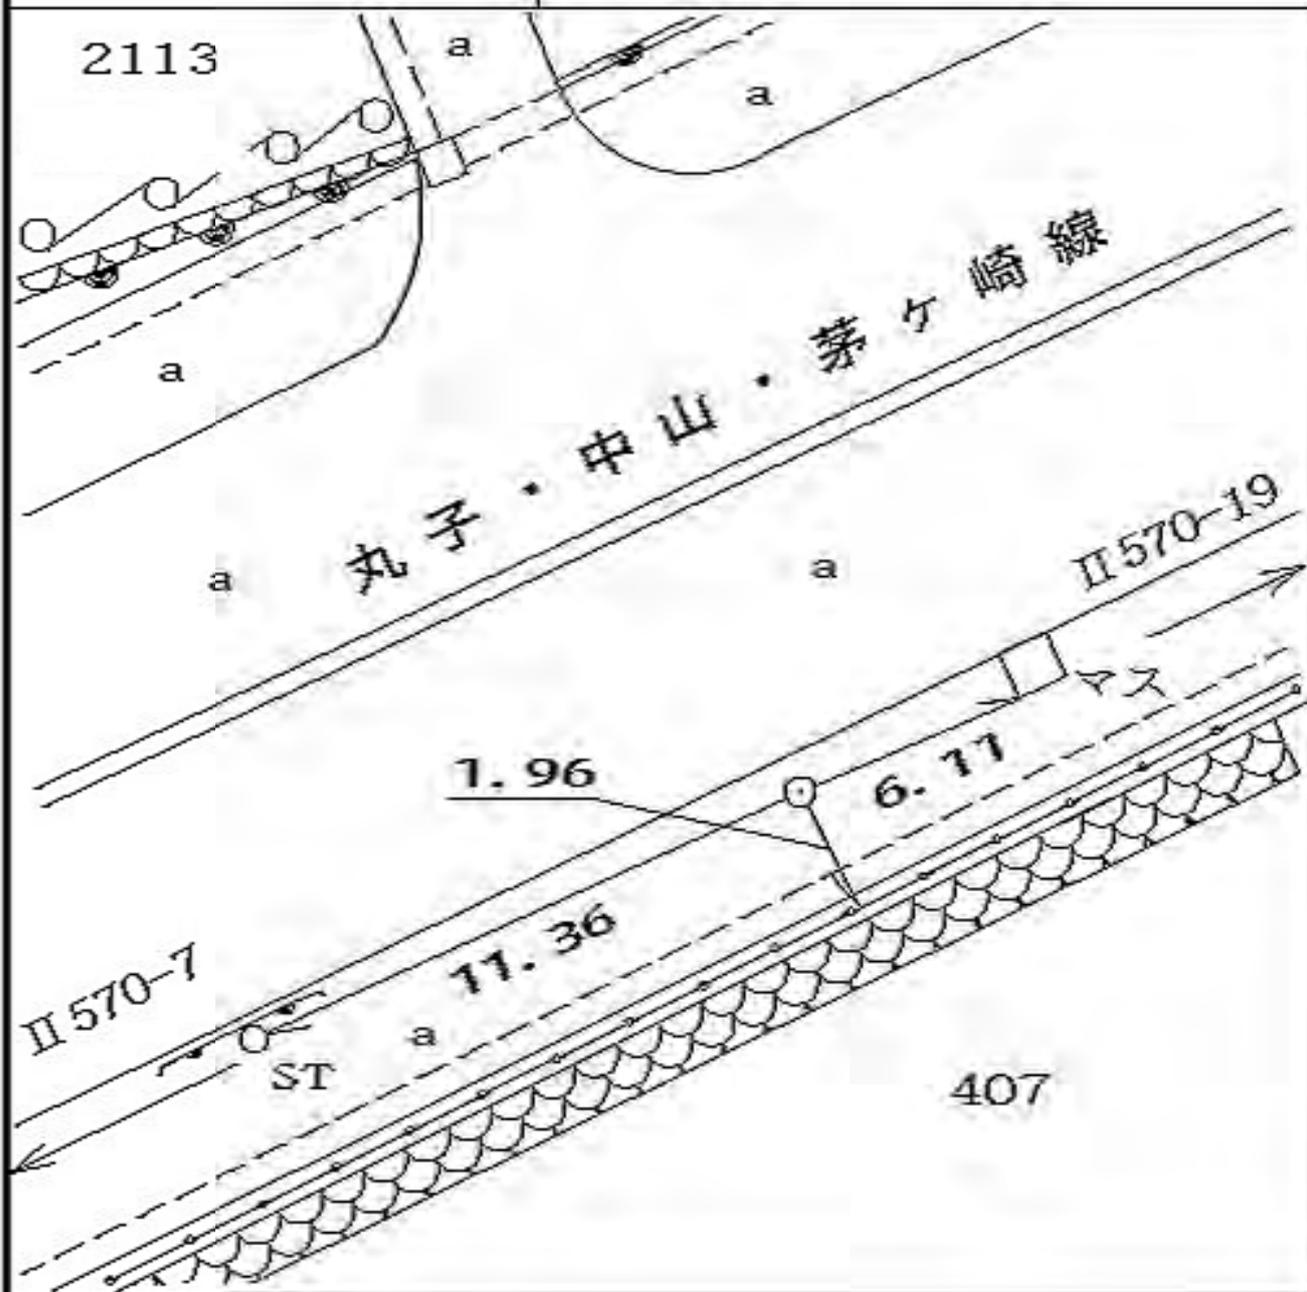

線  
番  
号

点  
番  
号

標 識 ノ 種 類

所  
在  
地

Ⅱ 570

20


金属標・鋏・木杭

旭区下川井町三二五番地先

要

図

キザ三

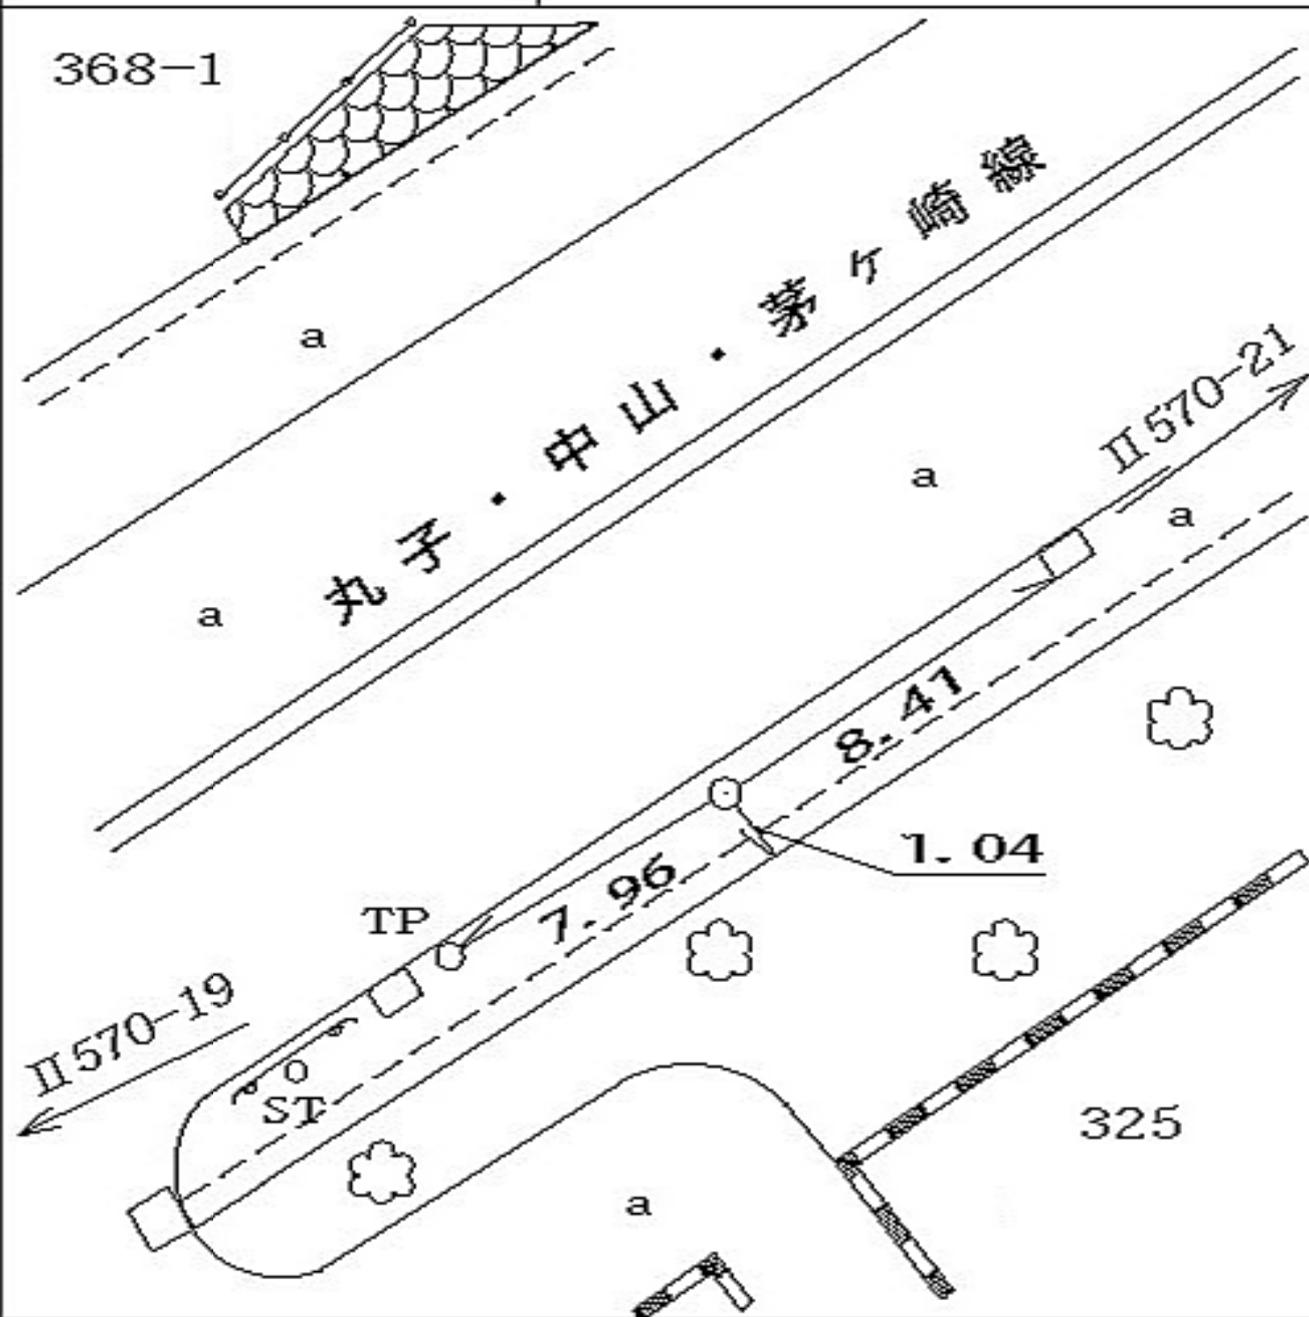

所在地

旭区下川井町一九七番地先

標識ノ種類

金属標・鋏・木杭

点番号

21

線番号

II 570

キザミ

要 図



所在地

緑区三保町二三五五番地先

標識ノ種類

金属標・鋌・木杭

キザミ・標石


線番号

II 571

点番号

1

要 図

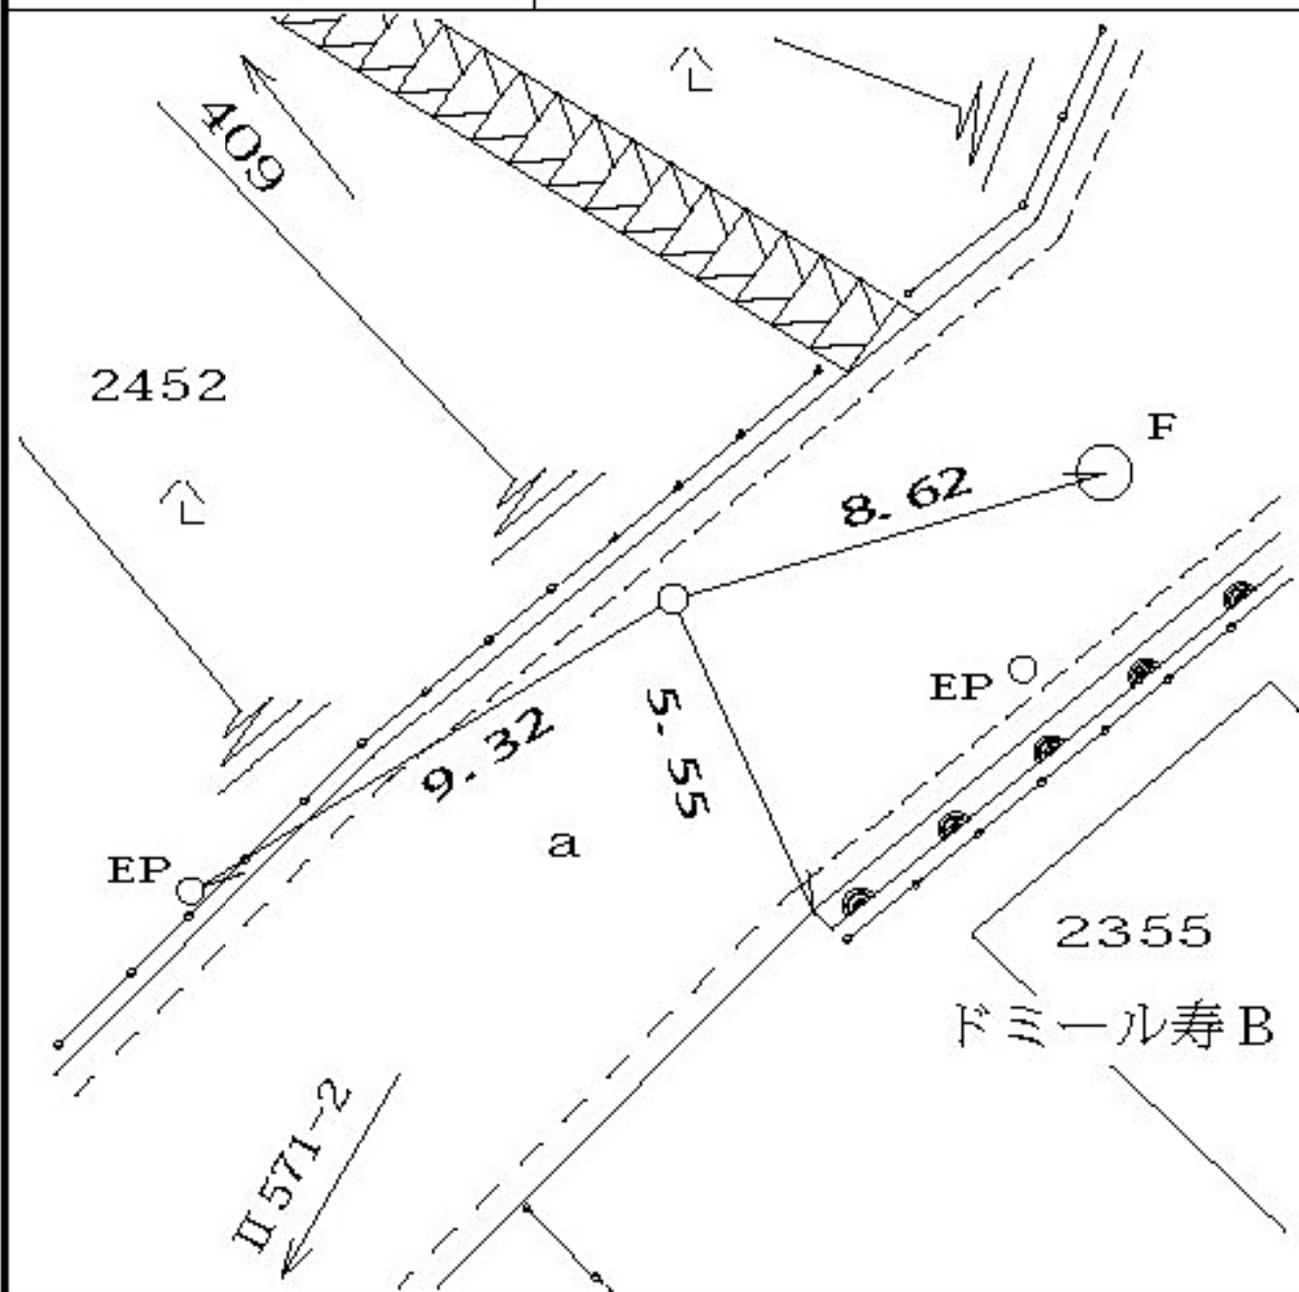

線  
番  
号

点  
番  
号

標 識 ノ 種 類

所  
在  
地

Ⅱ 571


2

金属標・鋏・木杭

緑区三保町二四五二番地先

要 図

キザ三

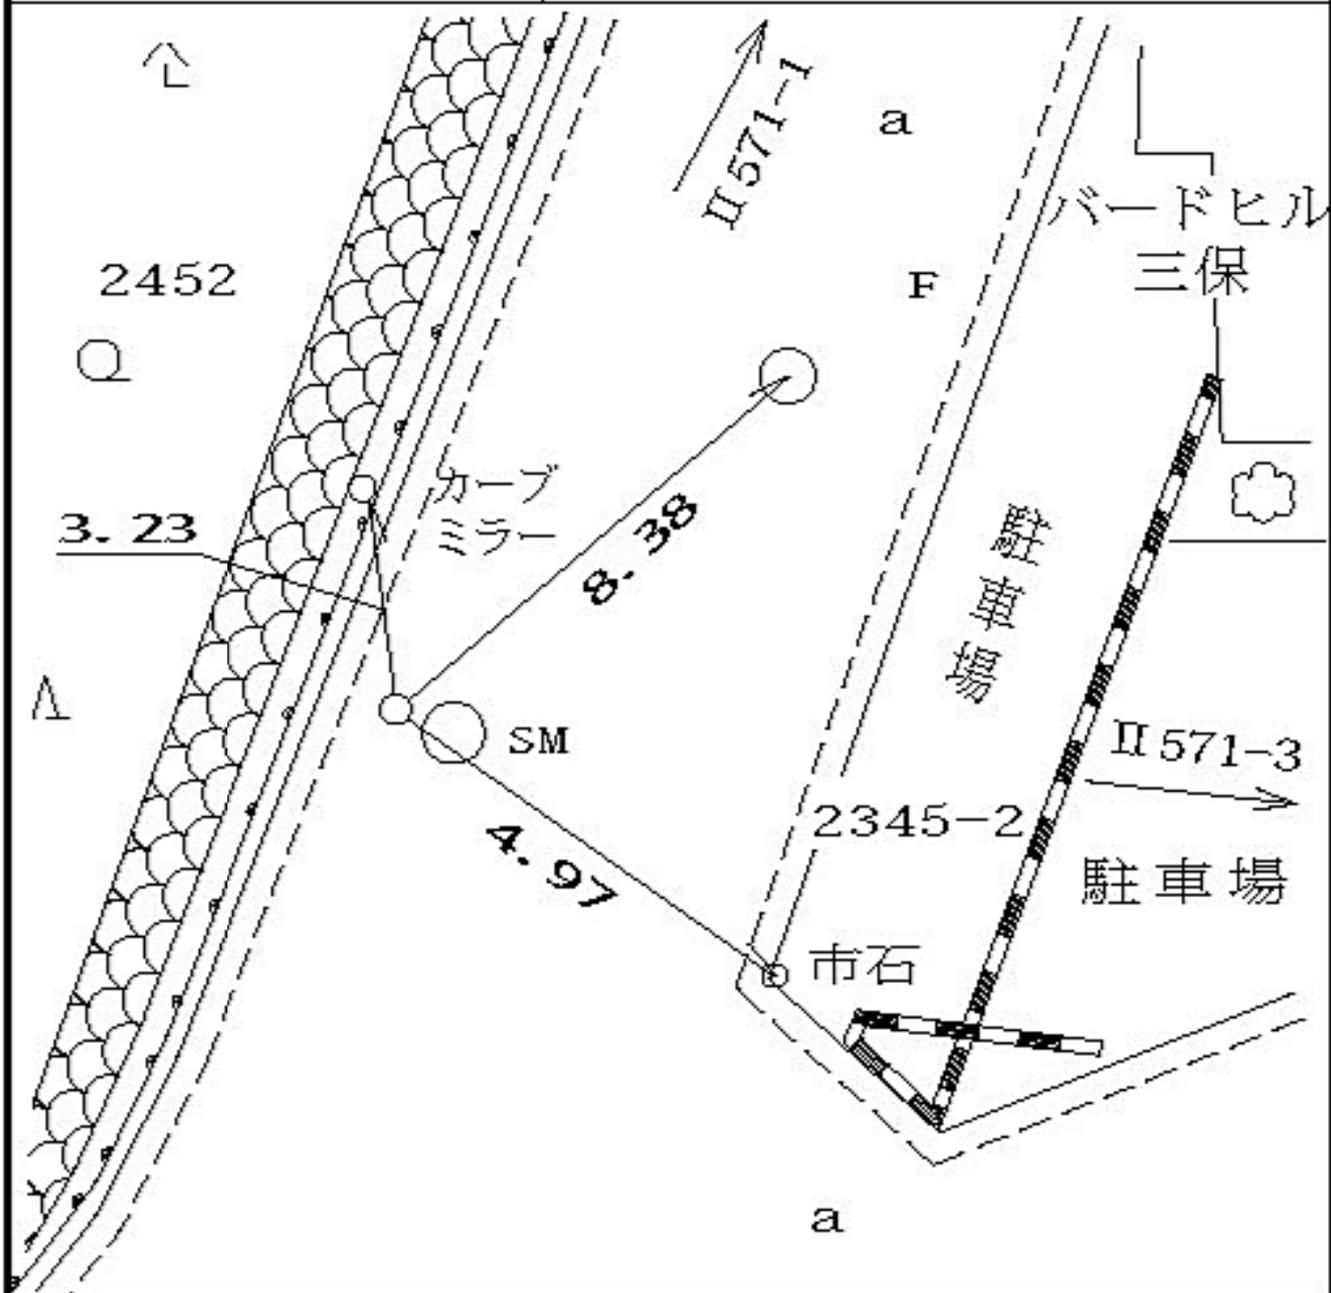

線番号	点番号	標識ノ種類	所在地
II 571	3	<div style="border: 1px solid black; border-radius: 15px; padding: 5px; display: inline-block;">金属標</div> ・ 鋏 ・ 木杭	緑区三保町二三四番三四地先
要 図		キザミ	
<p>2334 三保中通り公園 -34</p> <p>II 571-2 ←</p> <p>鋳 3.80</p> <p>SM (3.17)</p> <p>2.45</p> <p>EP</p> <p>集会場</p> <p>a</p> <p>2334 駐車場</p> <p>II 571-4 →</p>			

線  
番  
号

点  
番  
号

標 識 ノ 種 類

所  
在  
地

Ⅱ 571

4

金属標・鋌・木杭

緑区三保町二二三八番地先

要

図

キザミ



所在地

緑区台村町六〇八番地先

標識ノ種類

金属標・鋏・木杭

キザミ・標石

線番号


II 571

点番号

5

要

図

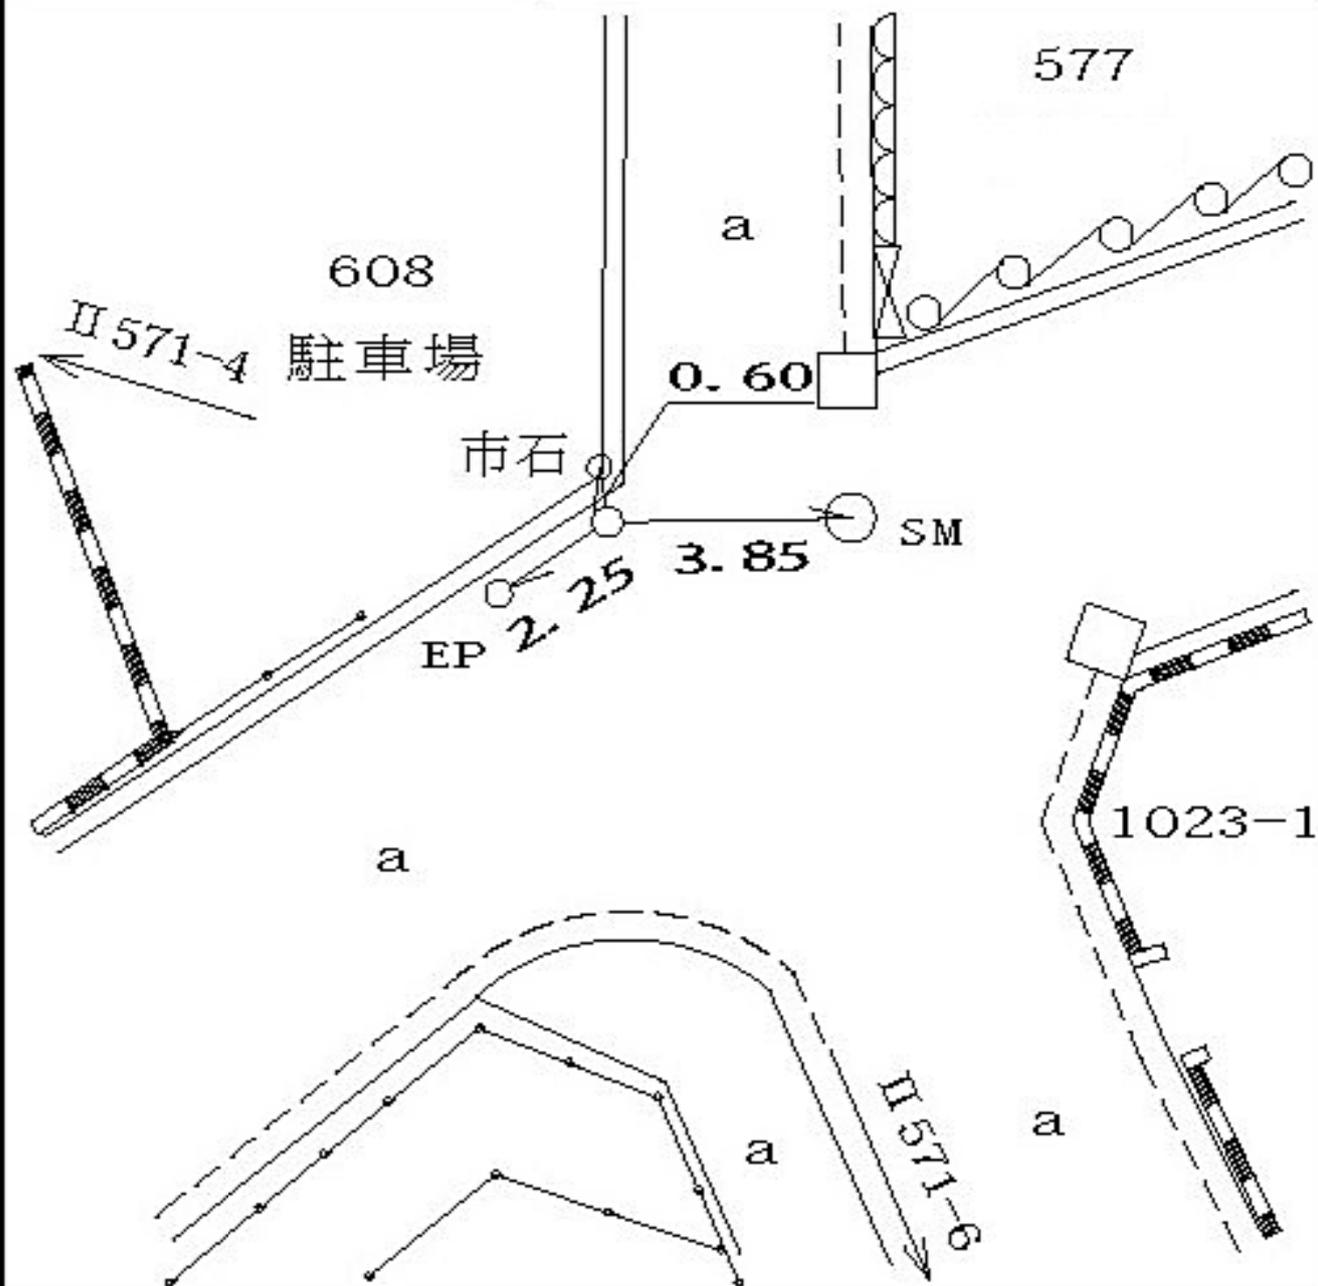

所在地

緑区台村町一〇一七番地先

標識ノ種類

金属標・鋌・木杭

キザ三


線番号

II 571

点番号

6

要 図

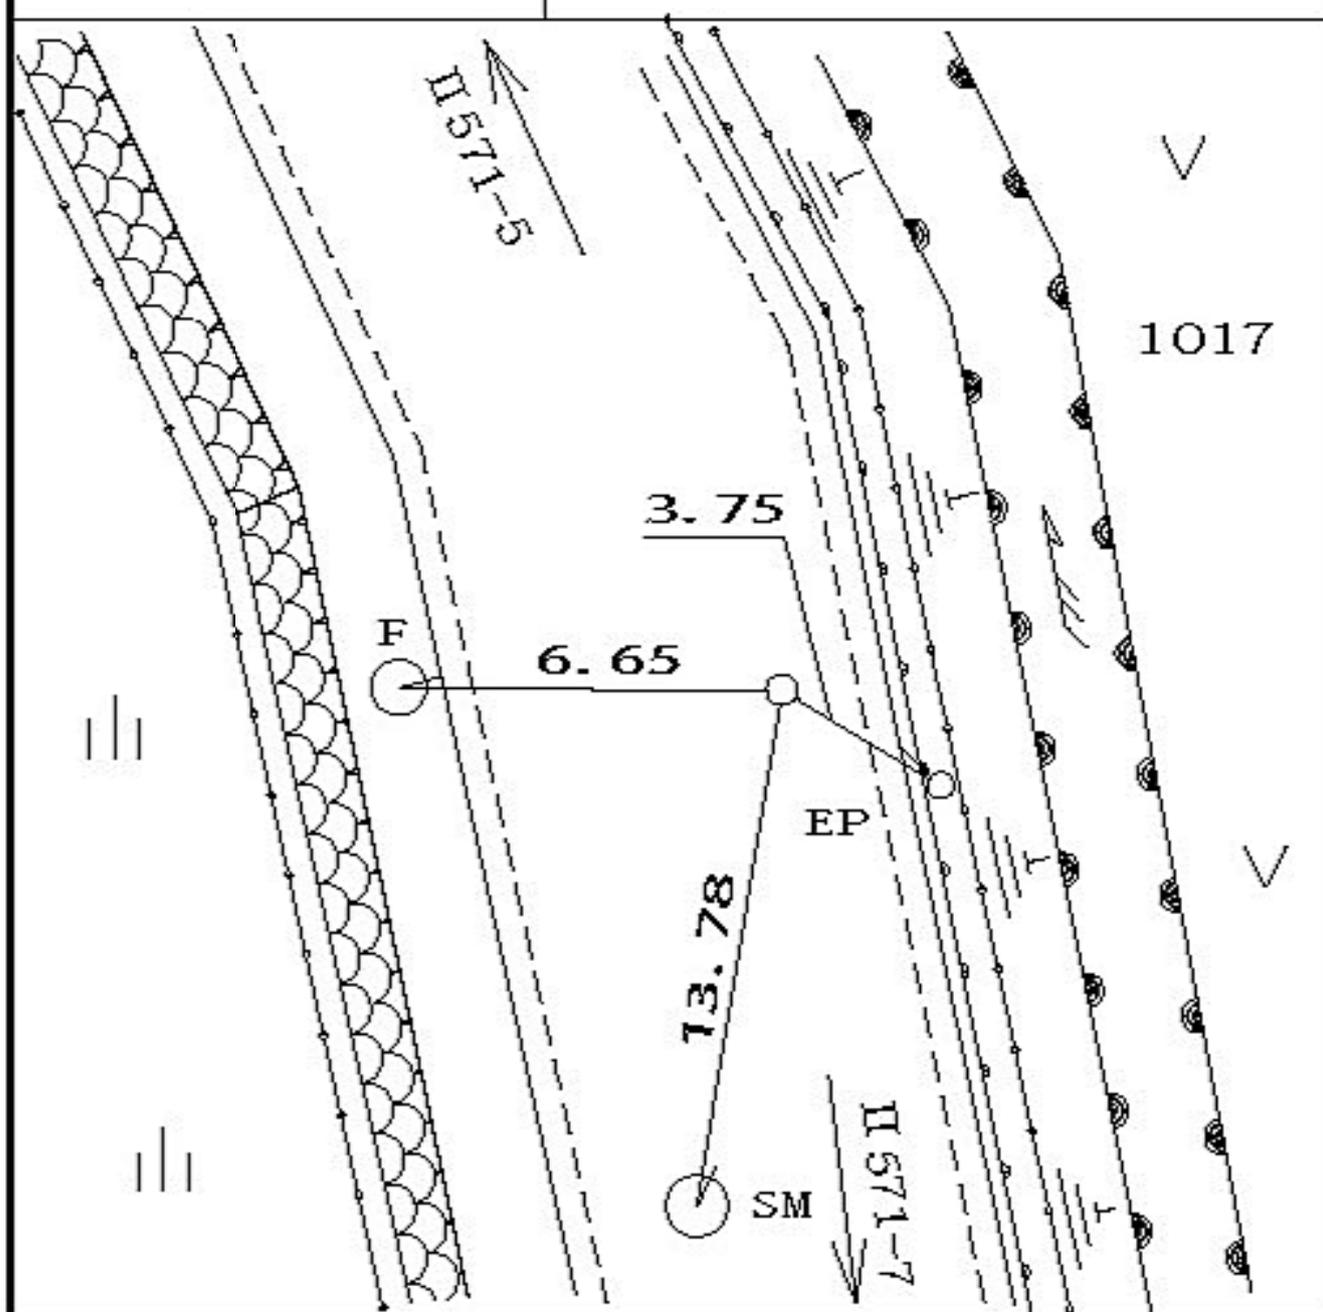

所在地

緑区台村町一〇〇〇番地先

標識ノ種類

金属標・鋌・木杭

点番号


7

線番号

II 571

キザミ


要 図

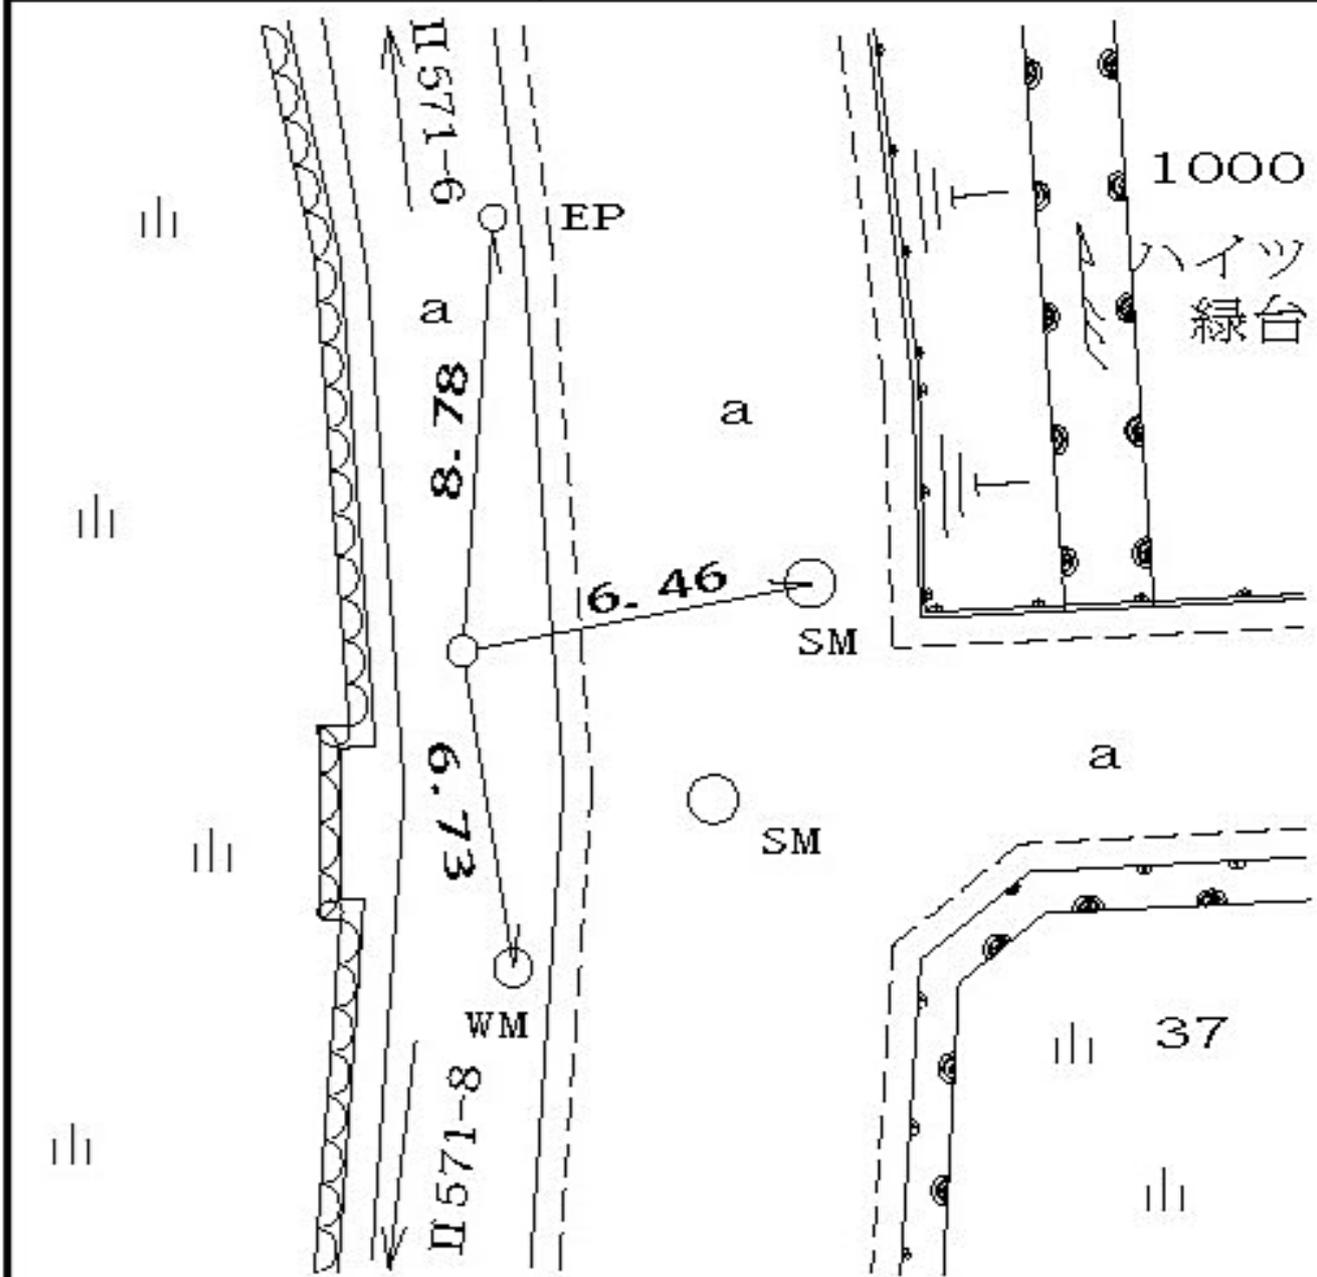



線番号 II 571	点番号 10	標識ノ種類 金属標・鋌・木杭 キザミ・標石	所在地 緑区台村町一〇五四番地先
---------------	-----------	-----------------------------	---------------------

要 図
--------

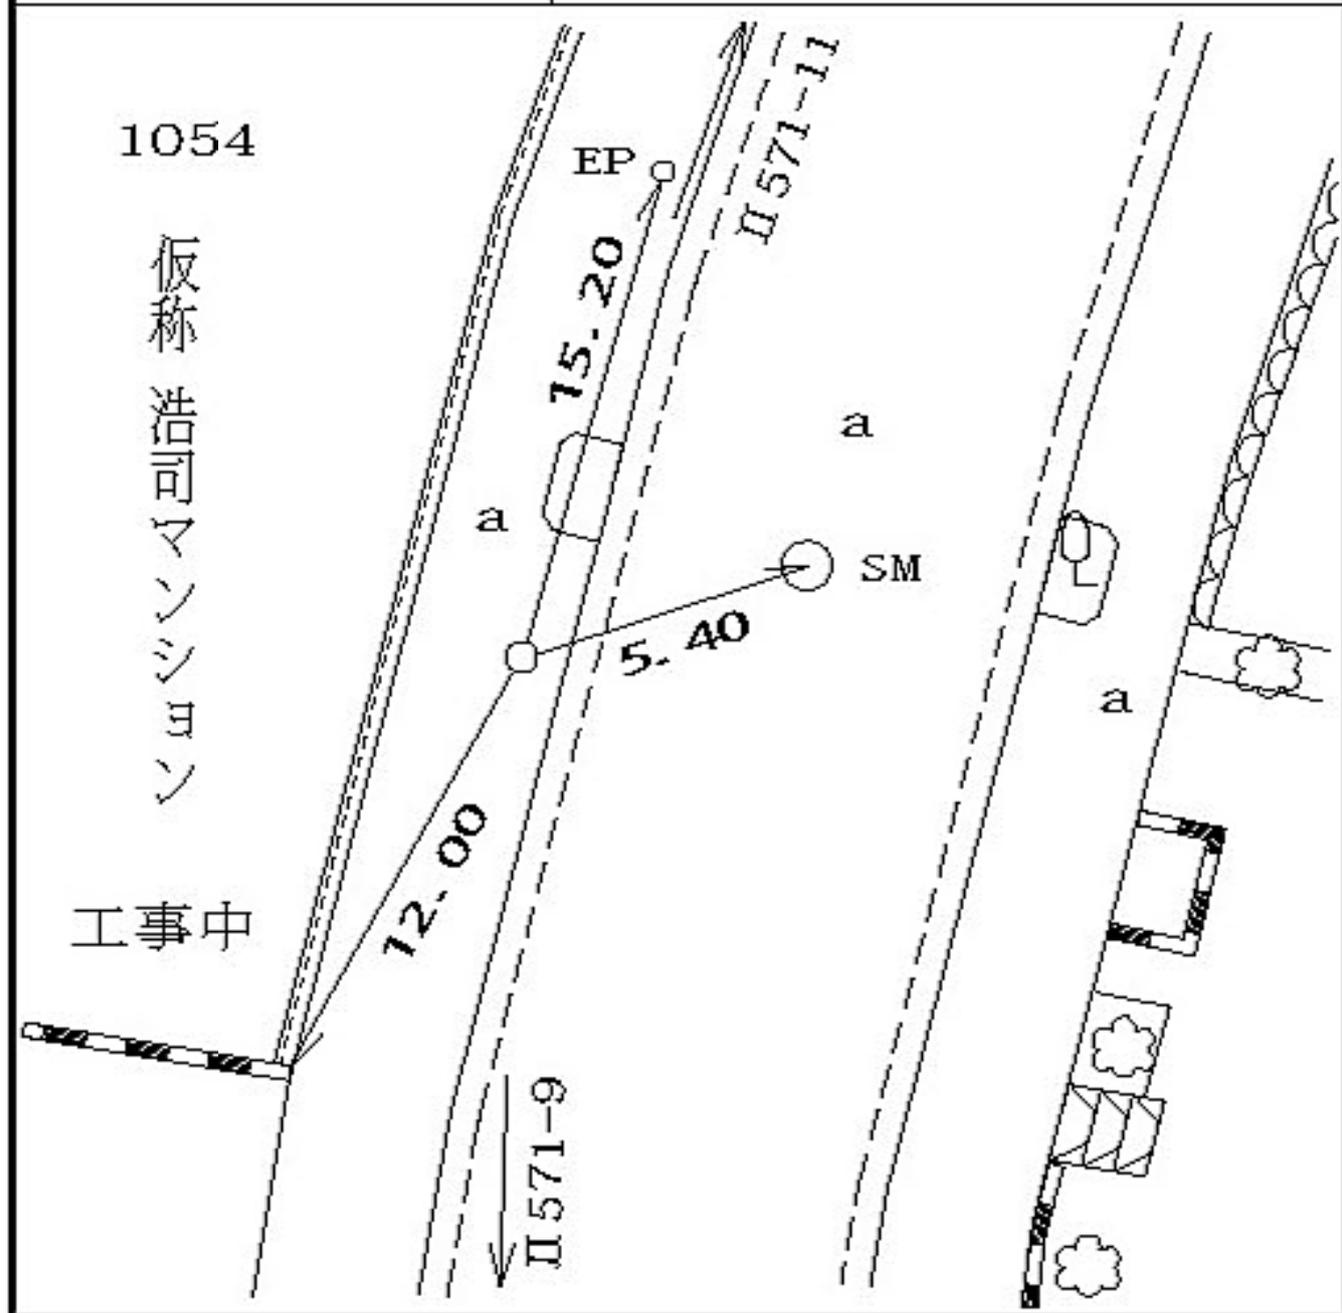

緑区台村町一〇五四番地先

線  
番  
号

点  
番  
号

標 識 ノ 種 類

所  
在  
地

Ⅱ 571


11

金属標・鋏・木杭

緑区台村町一〇九八番地先

要 図

キザミ

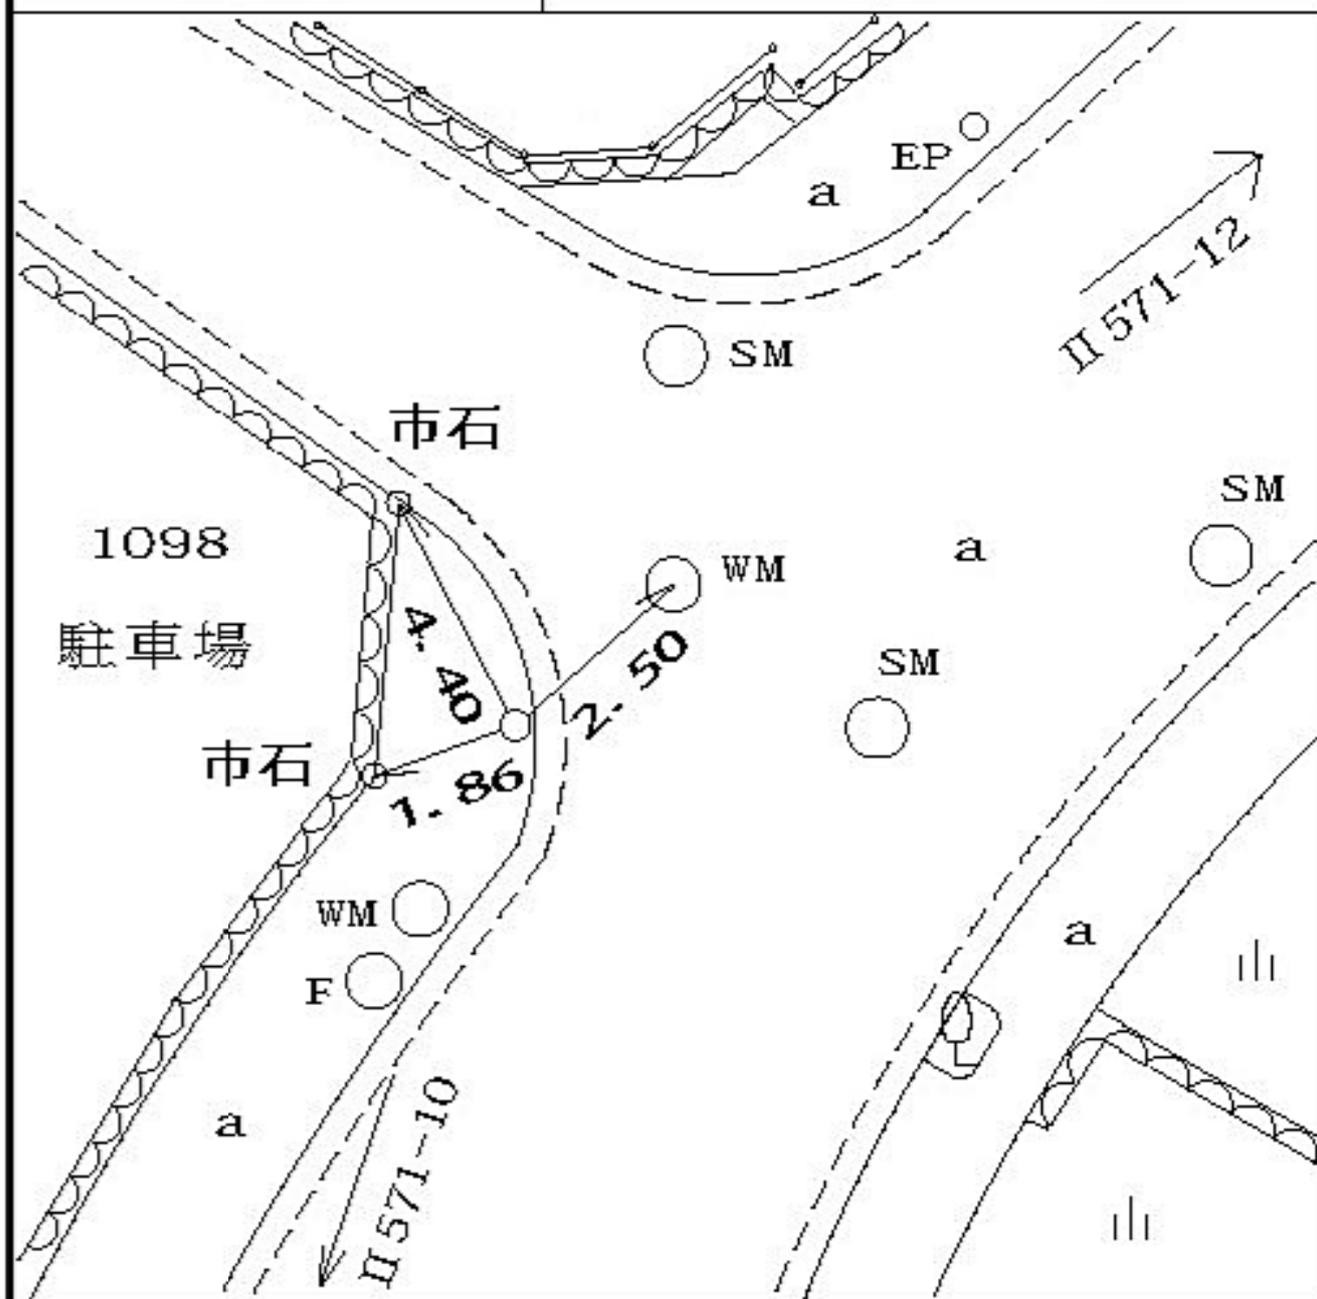

線  
番  
号

点  
番  
号

標 識 ノ 種 類

所  
在  
地

Ⅱ 571


12

金属標・鋌・木杭

緑区寺山町一五二〇番地先

要 図

キザミ

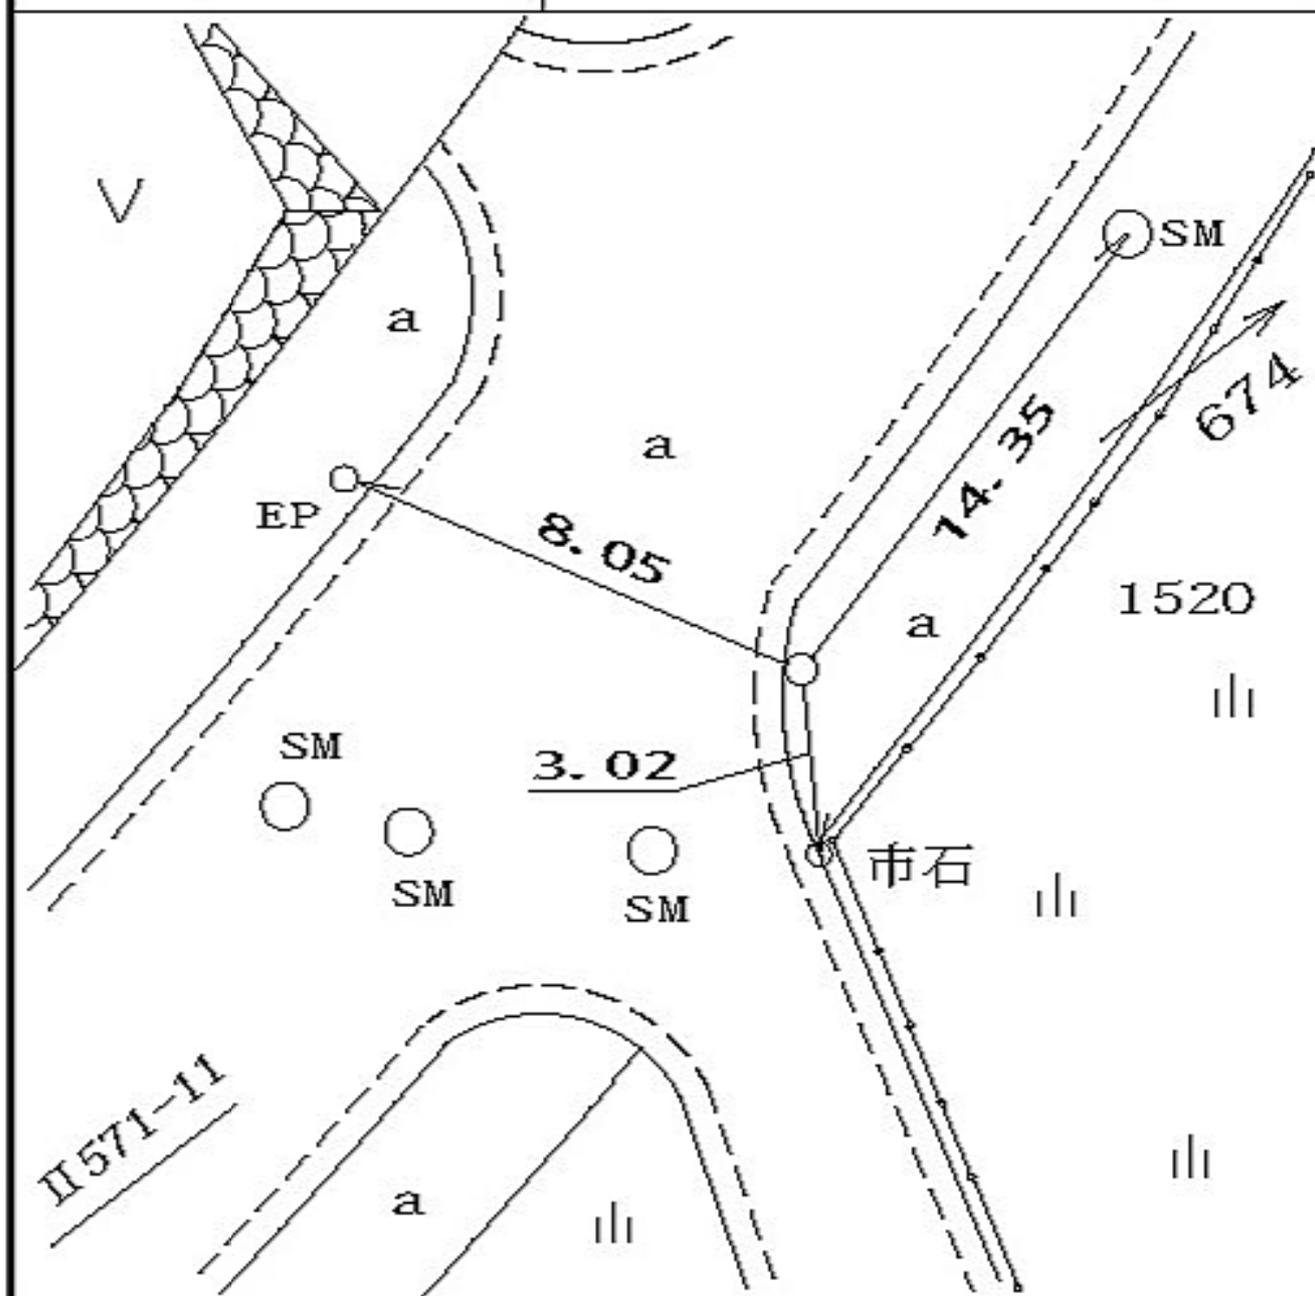

所在地

緑区台村町九三三番地先

標識ノ種類

金属標・鋌・木杭

キザ三

線番号

Π 571

点番号

13

要 図



線番号	点番号	標識ノ種類	所在地
II 571	14	<div style="border: 1px solid black; border-radius: 15px; padding: 5px; display: inline-block;">金属標</div> ・鋌・木杭  キザミ・標石	緑区台村町九三三番地先
要 図			
<div style="text-align: center;"> <p>933 神奈川大学 グラウンド</p> </div>			

線  
番  
号

点  
番  
号

標 識 ノ 種 類

所  
在  
地

Ⅱ 571

15


金属標・鋳・木杭

緑区台村町九三三番地先

要 図

キザミ

933 神奈川大学グラウンド

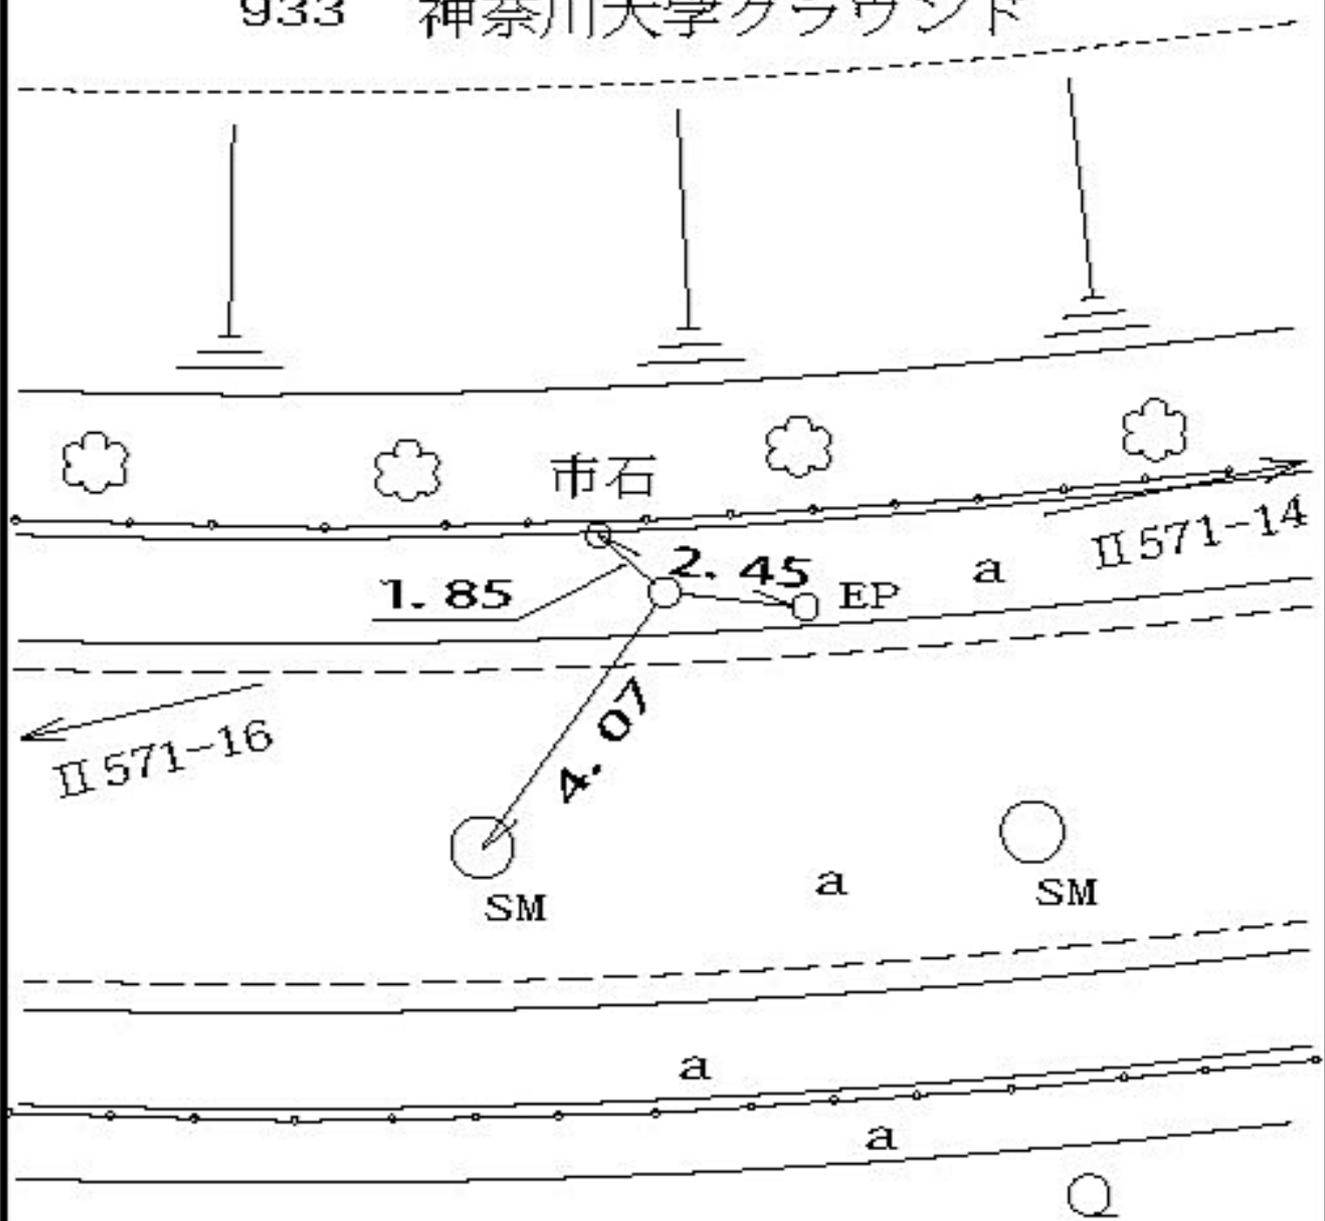

線番号	点番号	標識ノ種類	所在地
II 571	16	<div style="border: 1px solid black; border-radius: 15px; padding: 5px; display: inline-block;">金属標</div> ・鋌・木杭	緑区台村町八〇〇番地先
要 図		キザミ	

線  
番  
号

点  
番  
号

標 識 ノ 種 類

所  
在  
地

Ⅱ 571


17

金属標・鋸・木杭

緑区森の台一三番地先

要 図

キザミ

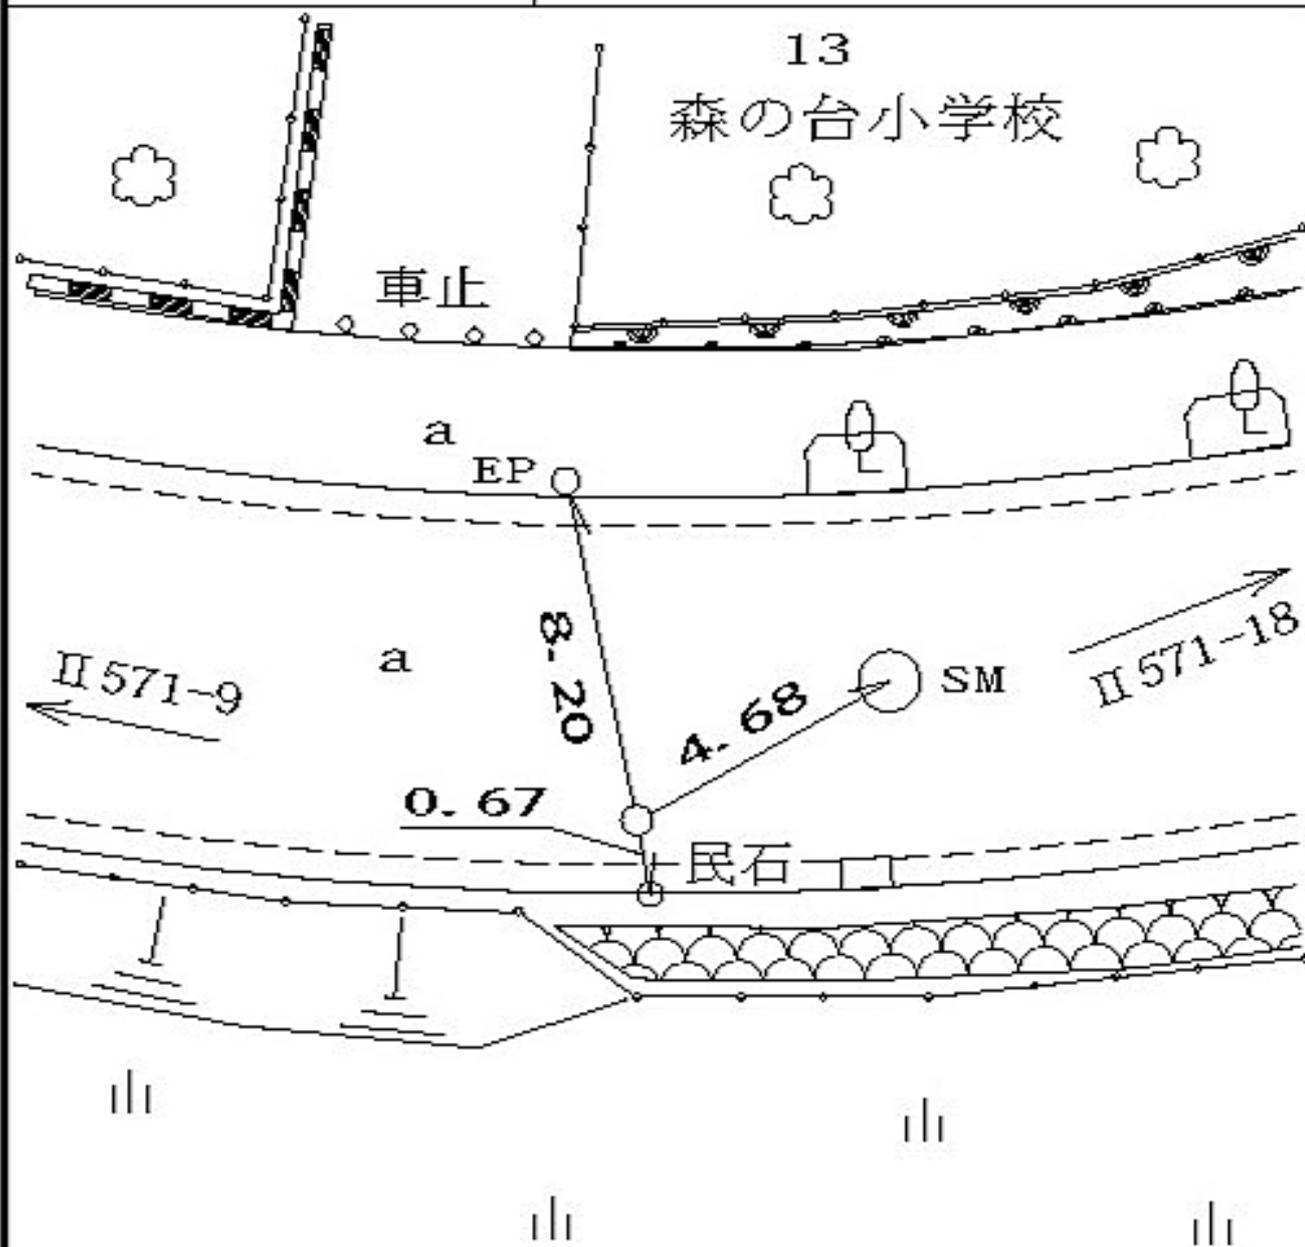

線番号	点番号	標識ノ種類	所在地
II 571	18	<div style="border: 1px solid black; border-radius: 15px; padding: 5px; display: inline-block;">金属標</div> ・鋌・木杭  キザミ・標石	緑区森の台一七番地先
要 図			




線番号	点番号	標識ノ種類	所在地
II 571	20	<div style="border: 1px solid black; border-radius: 15px; padding: 5px; display: inline-block;">金属標</div> ・鋌・木杭	緑区寺山町三六二番地先
要 図		キザ三	

所在地

緑区寺山町三六八番六地先

標識ノ種類

金属標・鋏・木杭

キザミ

線番号


II 571

点番号

21

要 図

368 6

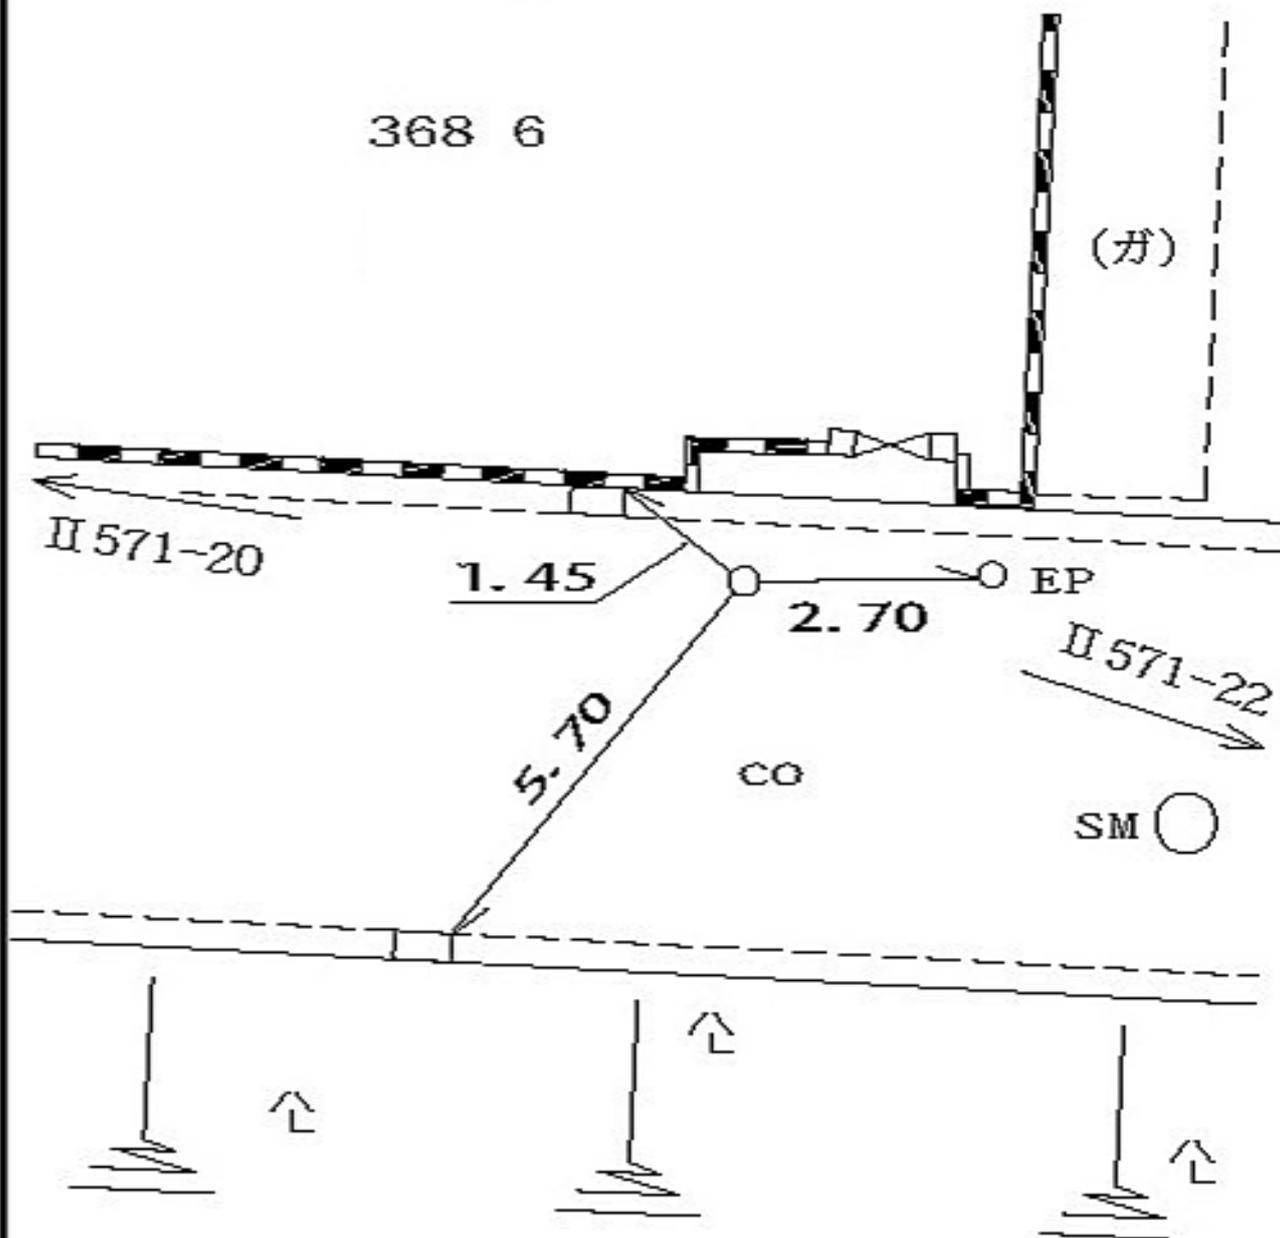

所在地

緑区寺山町三七一番五地先

標識ノ種類

金属標・鋏・木杭

キザミ・標石


線番号

II 571

点番号

22

要 図

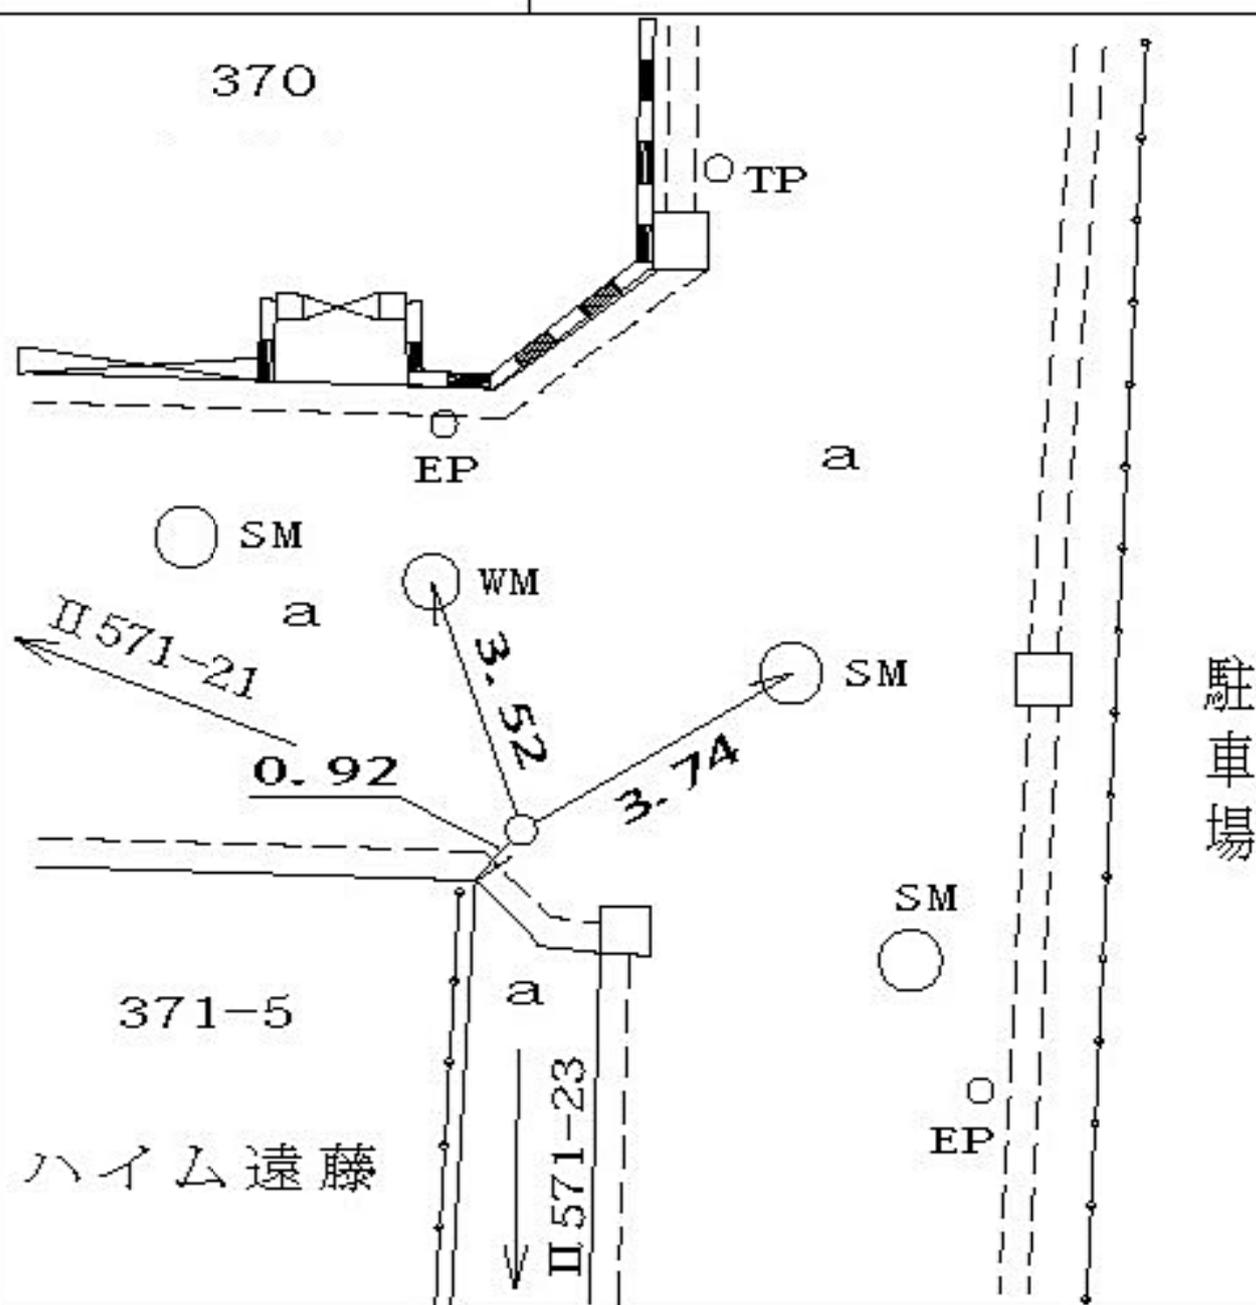

所在地

緑区寺山町三八〇番地先

標識ノ種類

金属標・鋌・木杭

キザ三


線番号

II 571

点番号

23

要 図

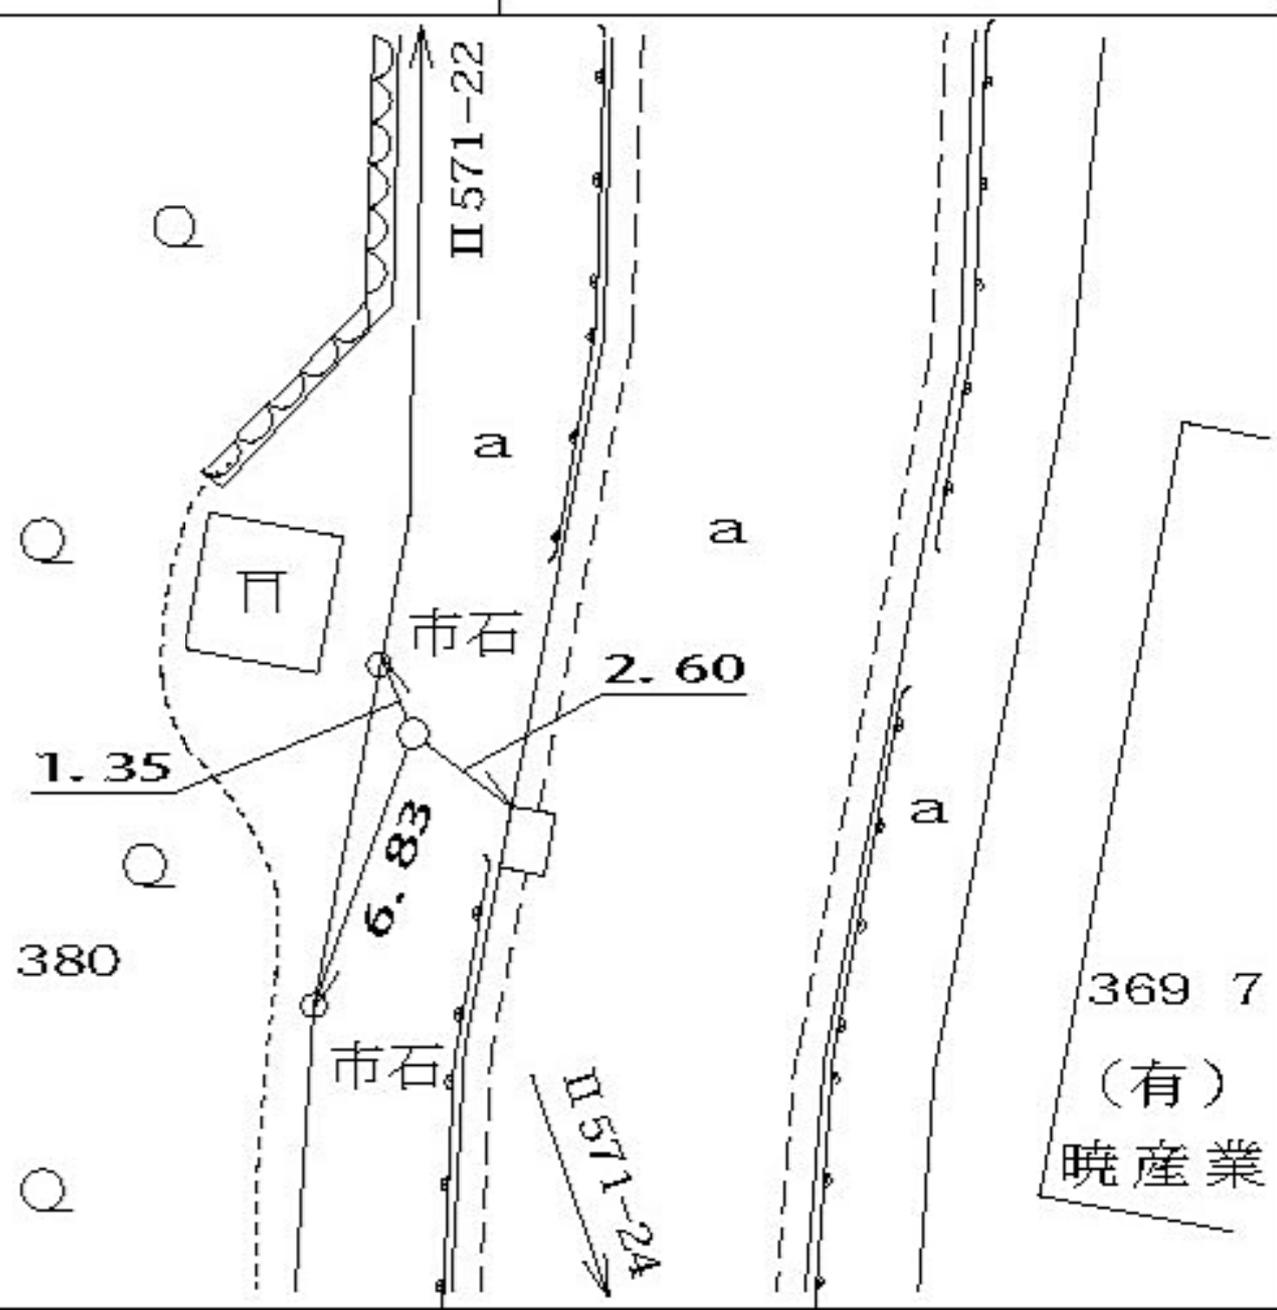

線番号	点番号	標識ノ種類	所在地
-----	-----	-------	-----


II 571      25

金属標・鋏・木杭

緑区寺山町六九八番地先

要 図

キザ三

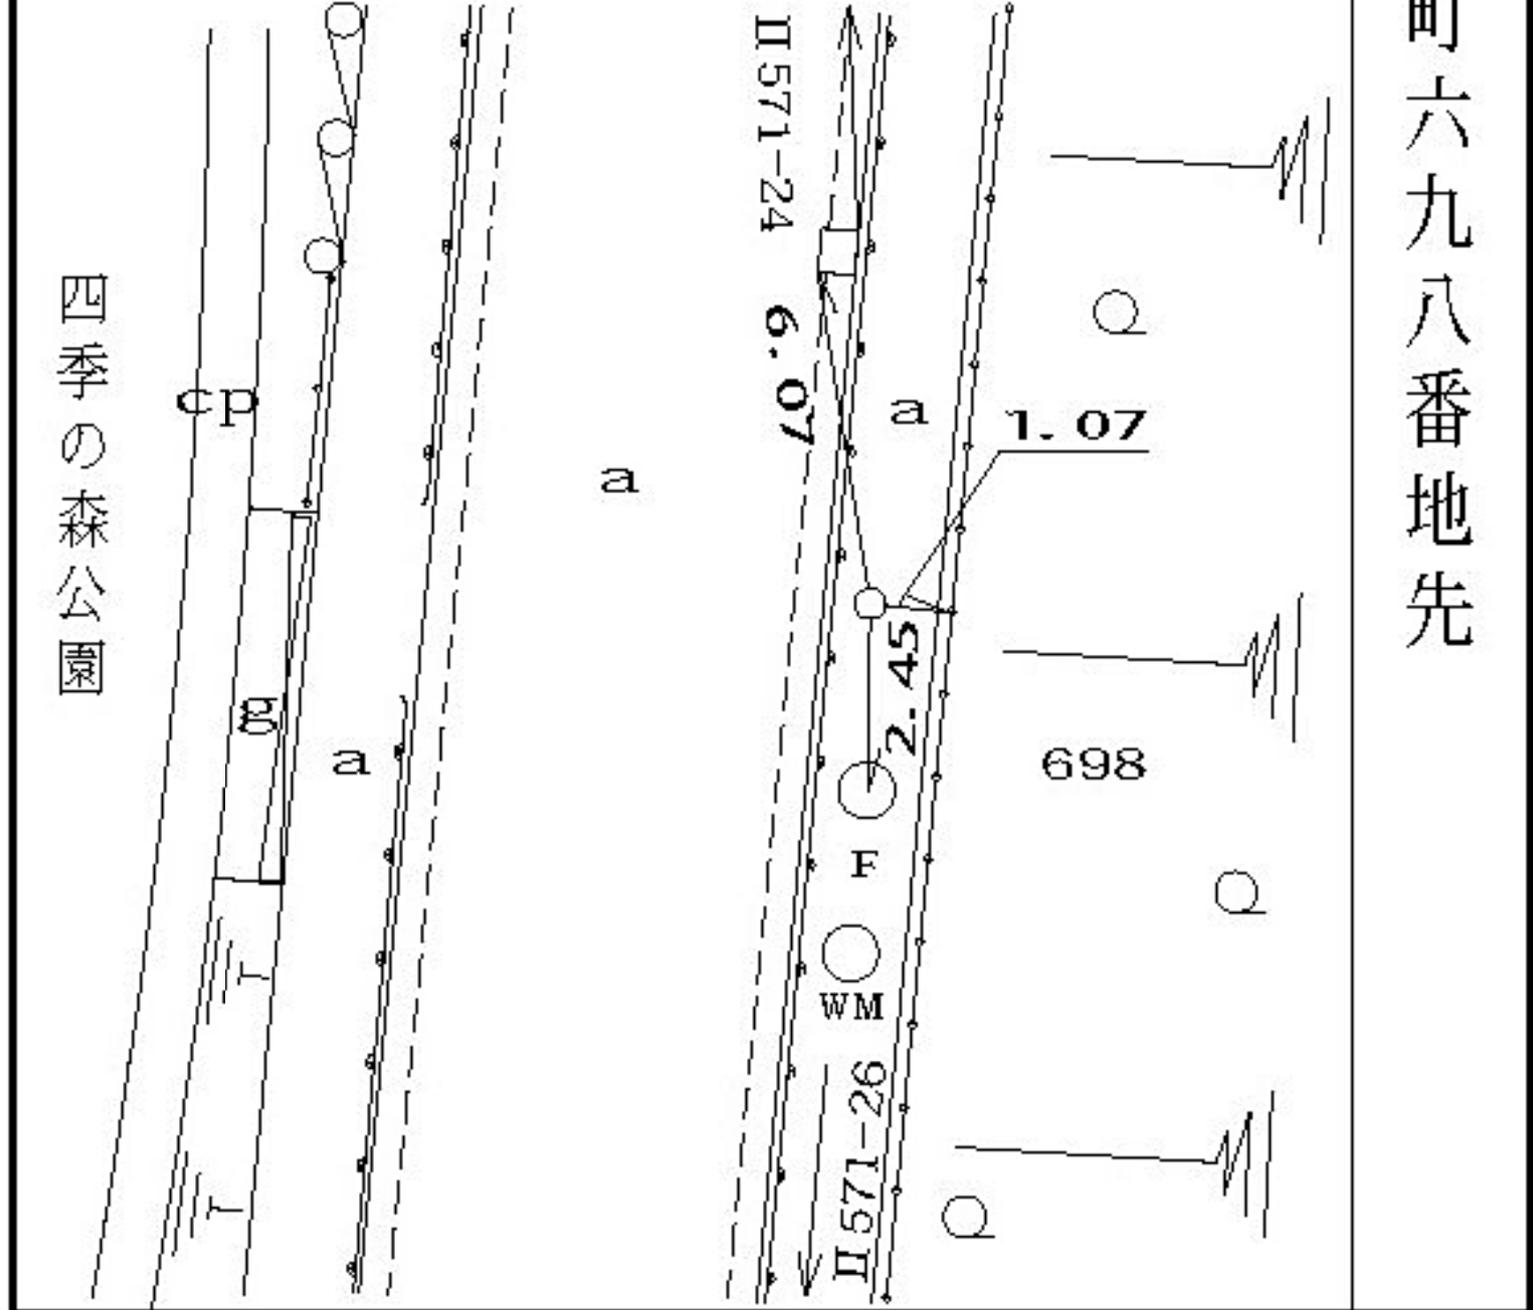

所在地

緑区寺山町七〇九番地先

標識ノ種類

金属標・鋏・木杭

キザ三

線番号


II 571

点番号

26

要 図

四季の森公園

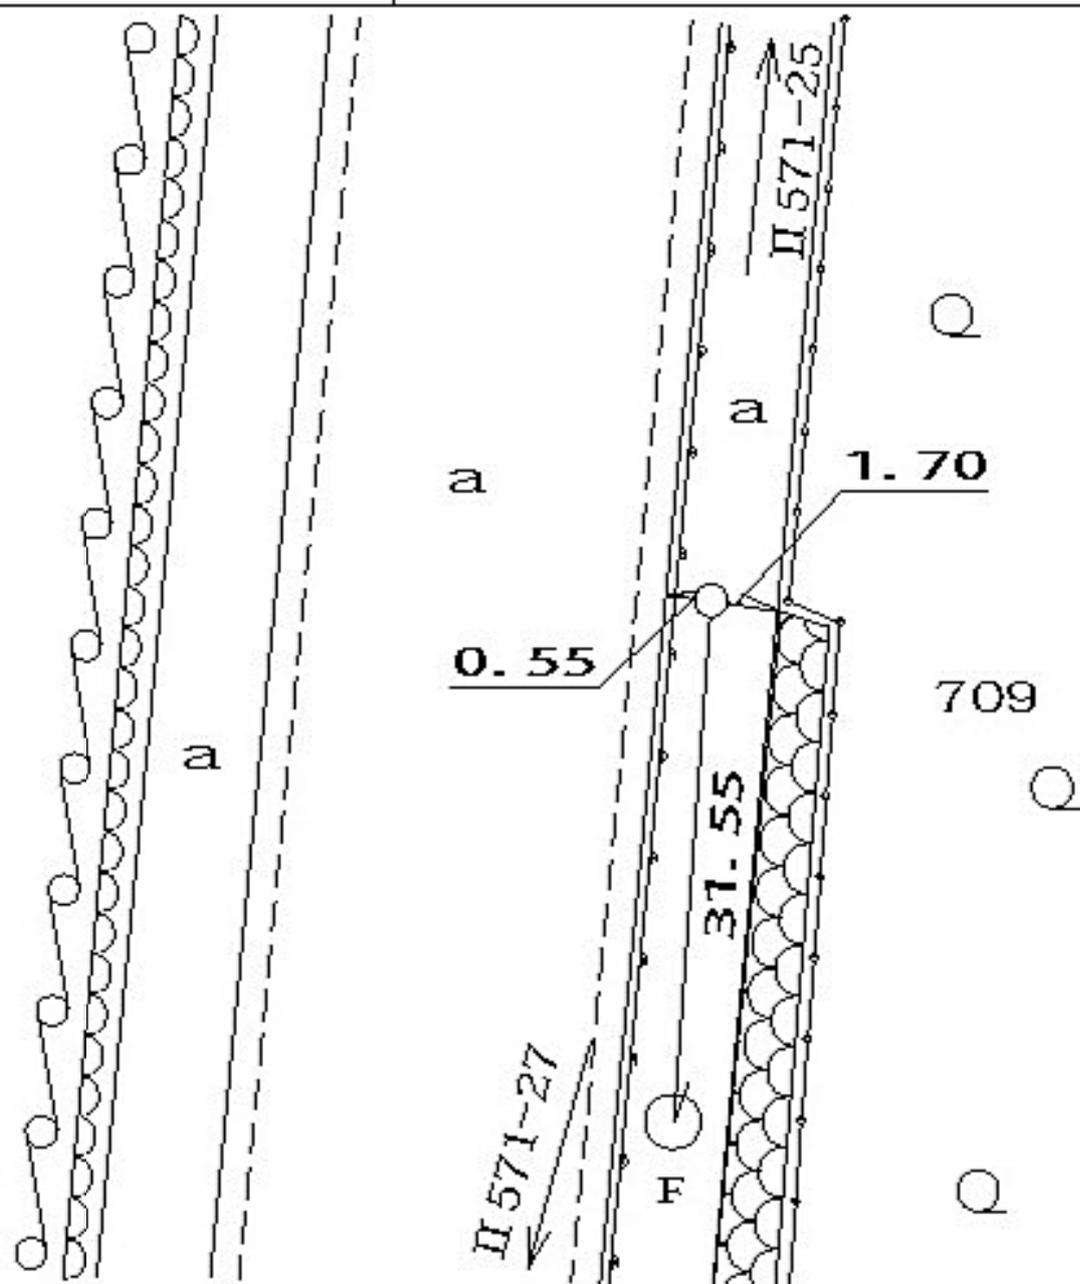



所在地

旭区上白根町七八二番地先

標識ノ種類

金属標・鋌・木杭

キザミ


線番号

II 571

点番号

28

要 図

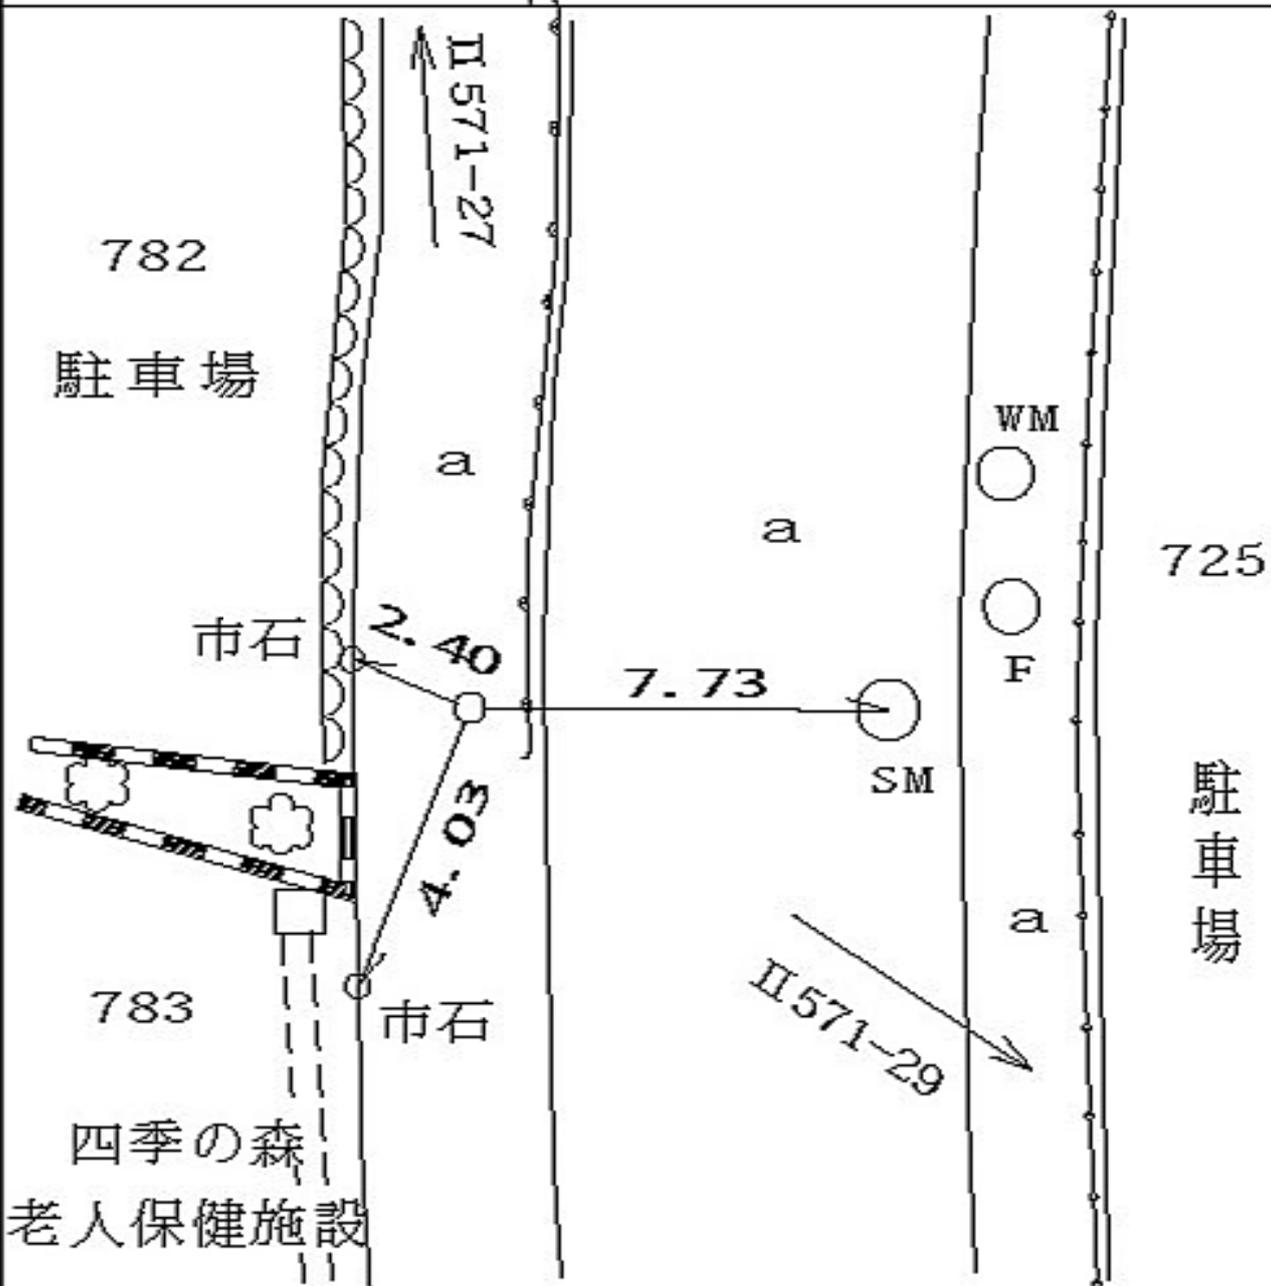

線番号	点番号	標識ノ種類	所在地
II 571	29	<div style="border: 1px solid black; border-radius: 15px; padding: 5px; display: inline-block;">金属標</div> ・鋌・木杭	旭区上白根町七二五番地先
要 図		キザミ	
<p>725 岩谷産業(株) 駐車場</p> <p>II 571-28 市石</p> <p>1.45</p> <p>2.90</p> <p>1.41</p> <p>SM</p> <p>GM</p> <p>秀ヶ崎線</p> <p>中山</p> <p>丸子</p> <p>II 571-30</p> <p>693-5</p>			

線  
番  
号

点  
番  
号

標 識 ノ 種 類

所  
在  
地

Ⅱ 571

30

金属標・鋸・木杭

旭区上白根三丁目七〇五番地先

要

図

キザミ

749

(注)丸子・中山・茅ヶ崎線

Ⅱ571-29

673

WM

WM

WM

SM

SM

SM

2.85

F

4.85

WM

2.10

705

SM

Ⅱ571-31

池田ピアノ運送

線番号	点番号	標識ノ種類	所在地
II 571	31	<div style="border: 1px solid black; border-radius: 15px; padding: 5px; display: inline-block;">金属標</div> ・鋏・木杭  キザミ・標石	旭区上白根町七六二番地先
要 図			
<p>762 (株)神戸機械工業</p> <p>パチンコ</p> <p>車止</p> <p>5.46</p> <p>6.70</p> <p>1.82</p> <p>SM</p> <p>a</p> <p>II 571-30</p> <p>II 571-32</p> <p>(主)丸子・中山・茅ヶ崎線</p>			

線  
番  
号

点  
番  
号

標 識 ノ 種 類

所  
在  
地

Ⅱ 571

32


金属標・鋸・木杭

旭区上白根二丁目三六二番地先

要

図

キザミ

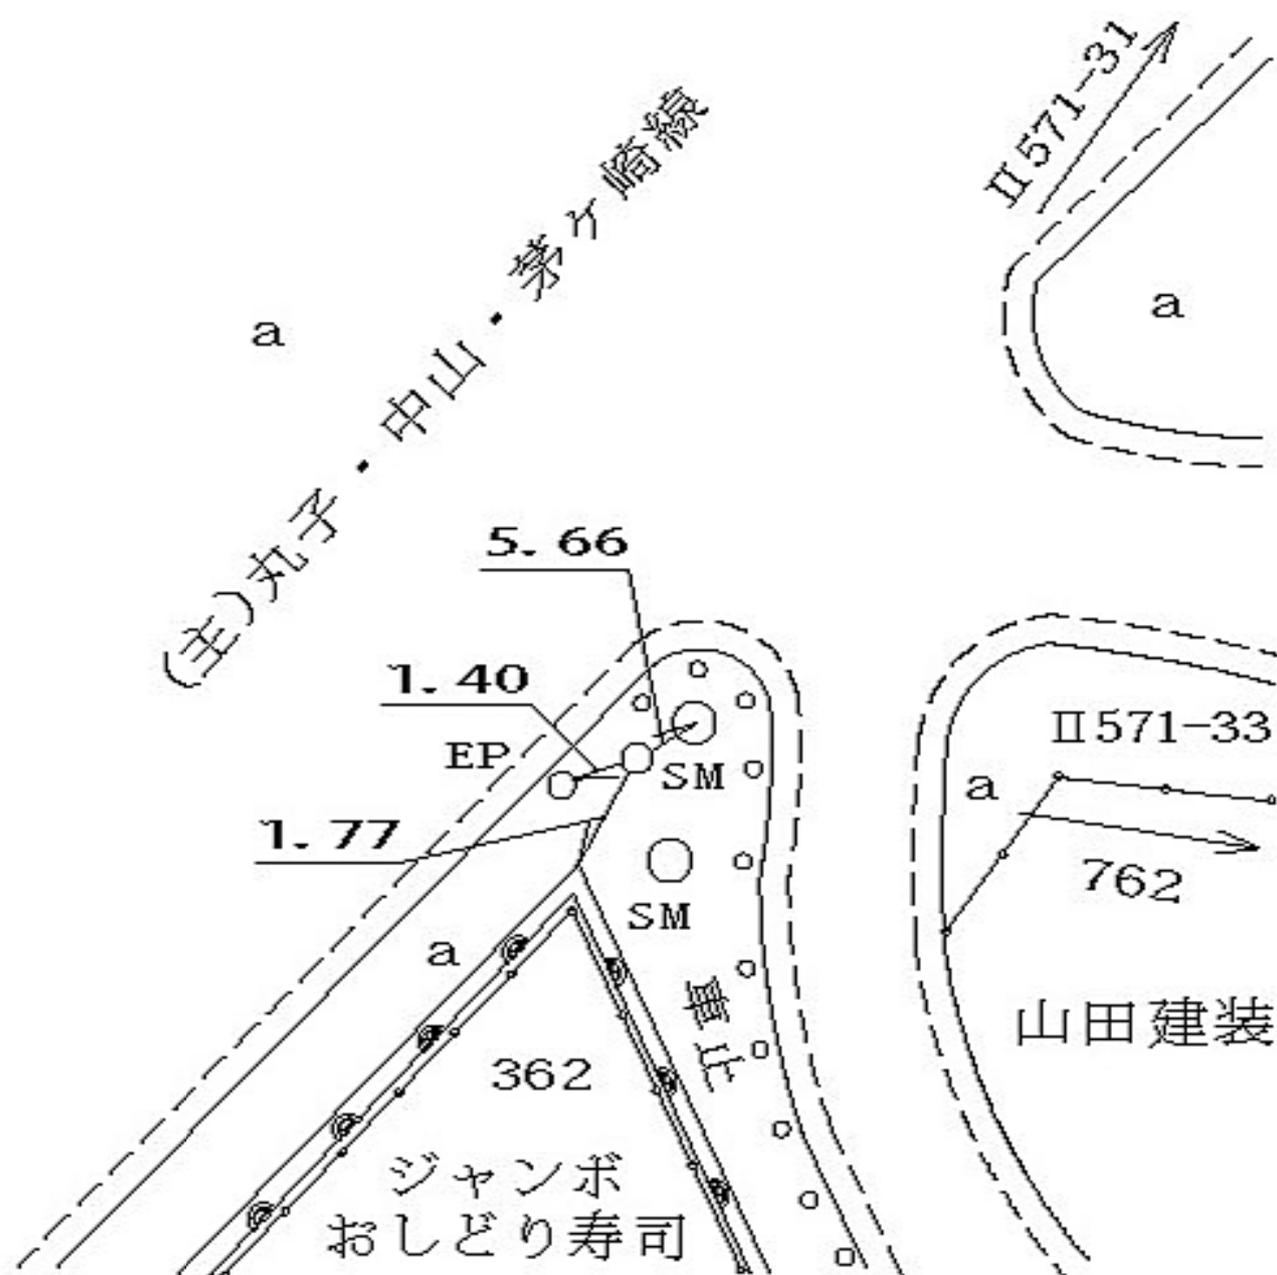

線番号	点番号	標識ノ種類	所在地
II 571	33	<div style="border: 1px solid black; border-radius: 15px; padding: 5px; display: inline-block;">金属標</div> ・鋏・木杭	旭区上白根二丁目四〇一番地先
要 図		キザミ	
<div style="text-align: center;">405</div> <p style="text-align: center;">401 旭北中学校</p> <p style="text-align: right;">406</p>			

線  
番  
号

点  
番  
号

標 識 ノ 種 類

所 在 地

Ⅱ 572

1


金属標 ◦ 鋌 ◦ 木杭

神奈川区羽沢町一〇一四番地先

要

図

キザミ

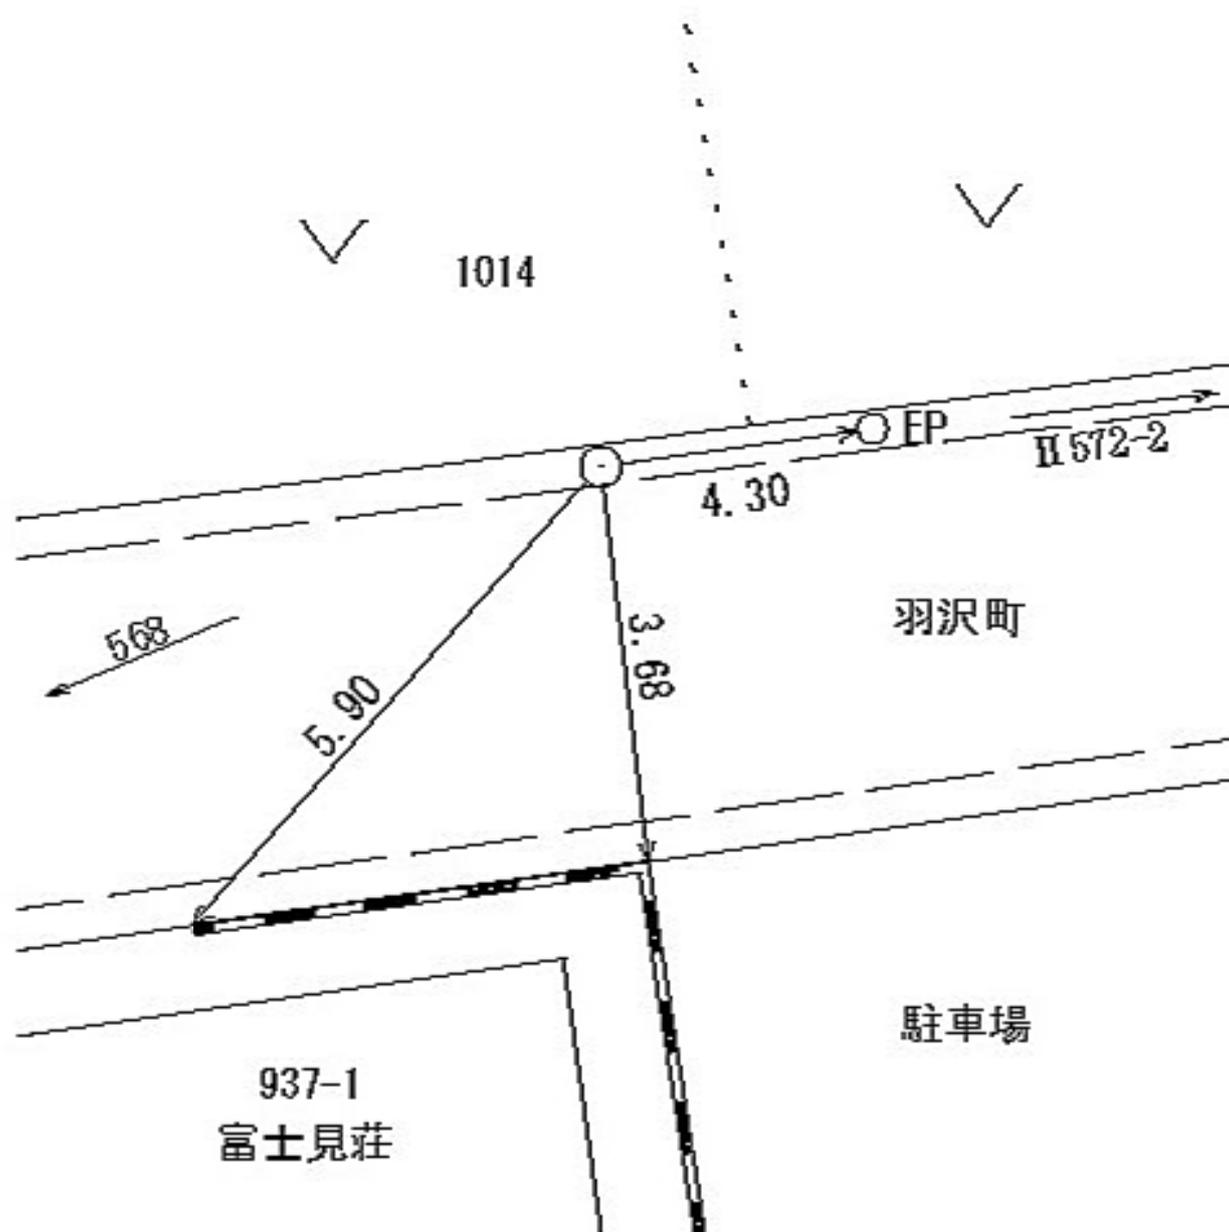

所在地

神奈川県羽沢町九一七番地先

標識ノ種類

金属標。鋸。木杭

点番号

2

線番号

II572

キザミ

要 図



線  
番  
号

点  
番  
号

標 識 ノ 種 類

所  
在  
地

II 572


3

金属標 ◦ 鋸 ◦ 木杭

神奈川区羽沢町九一七番地先

要 図

キザミ

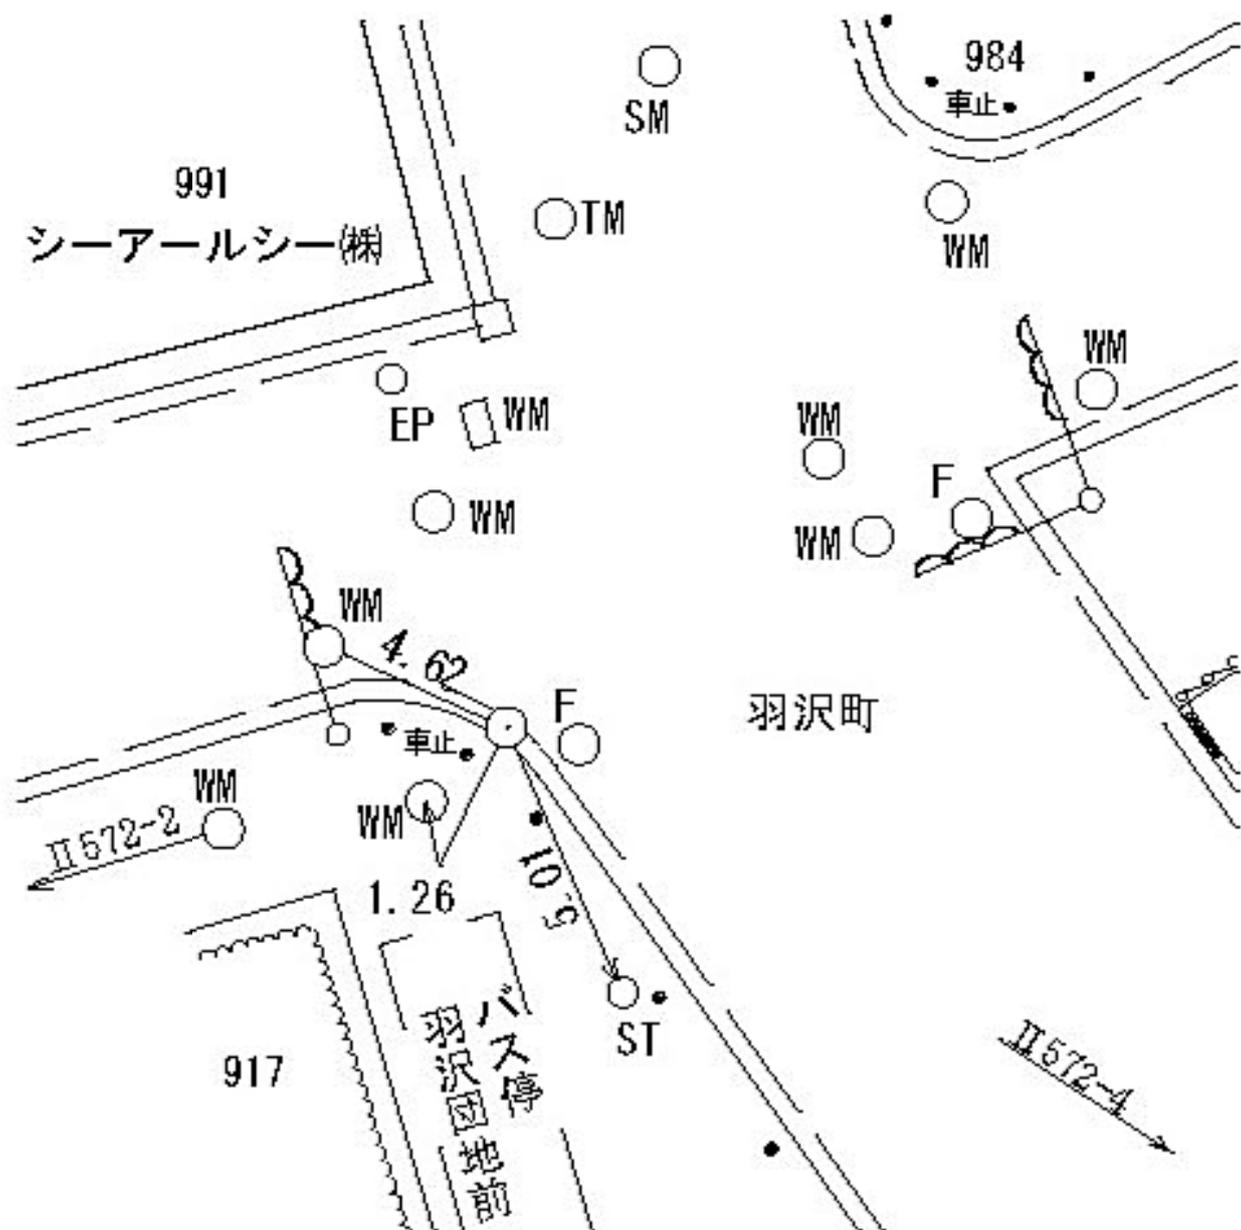

所在地

神奈川県三枚町五八八番地先

標識ノ種類

金属標。鋸。木杭

キザミ

点番号


4

線番号

II 572

要

図

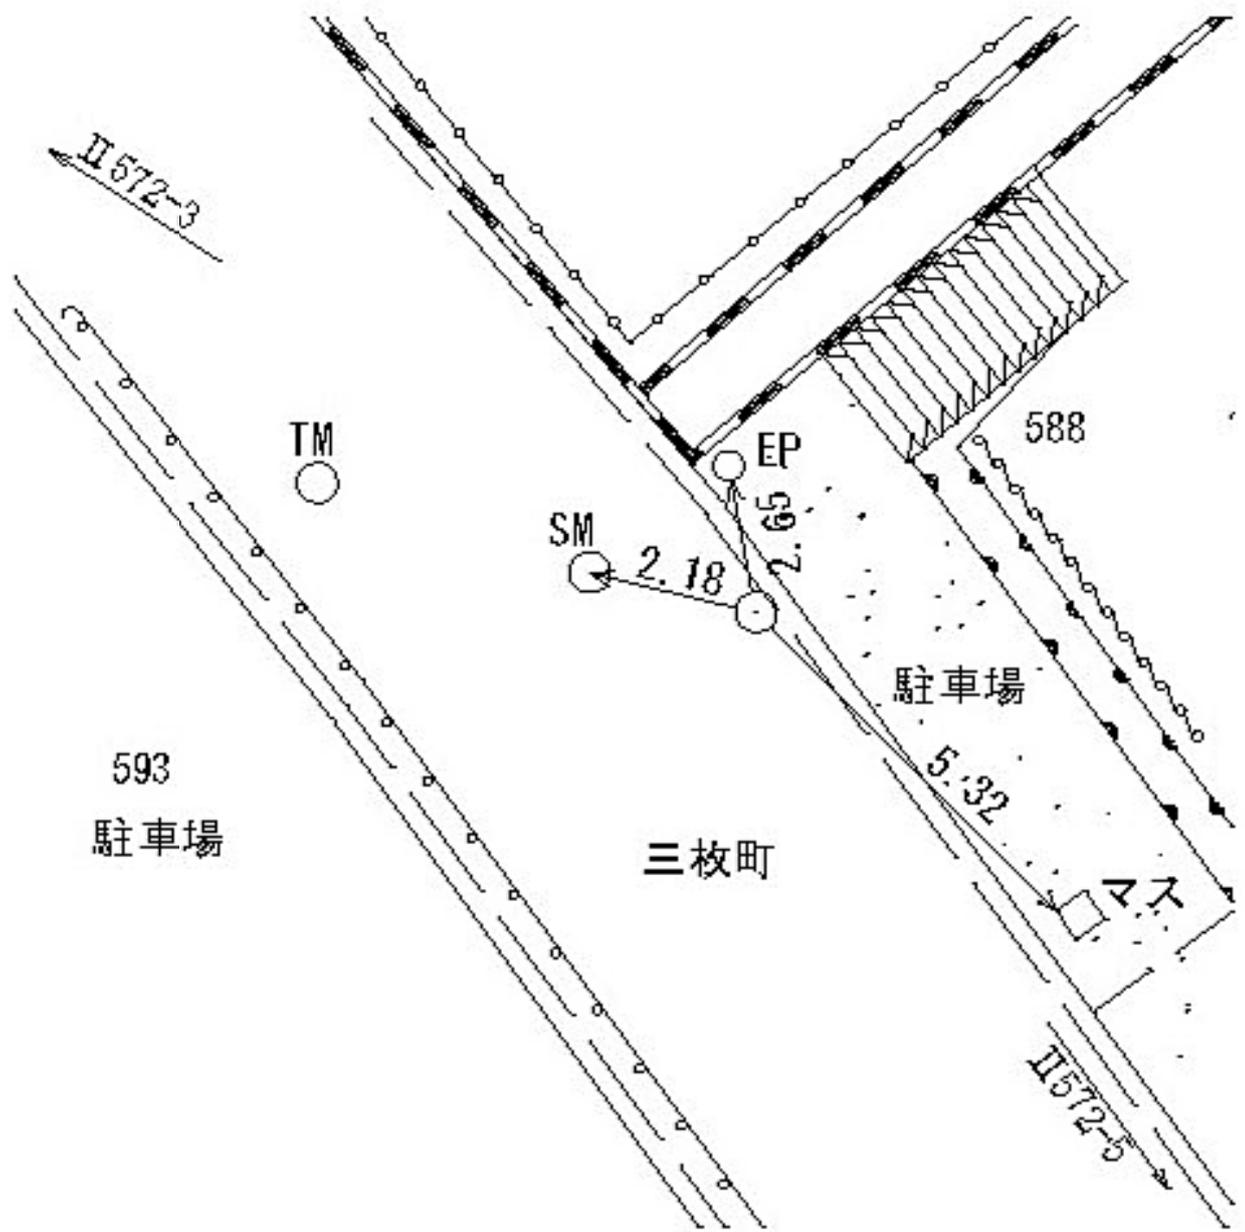

所在地

神奈川県三枚町六〇〇番地先

標識ノ種類

金属標。鋸。木杭

キザミ

線番号


II 572

点番号

5

要

図

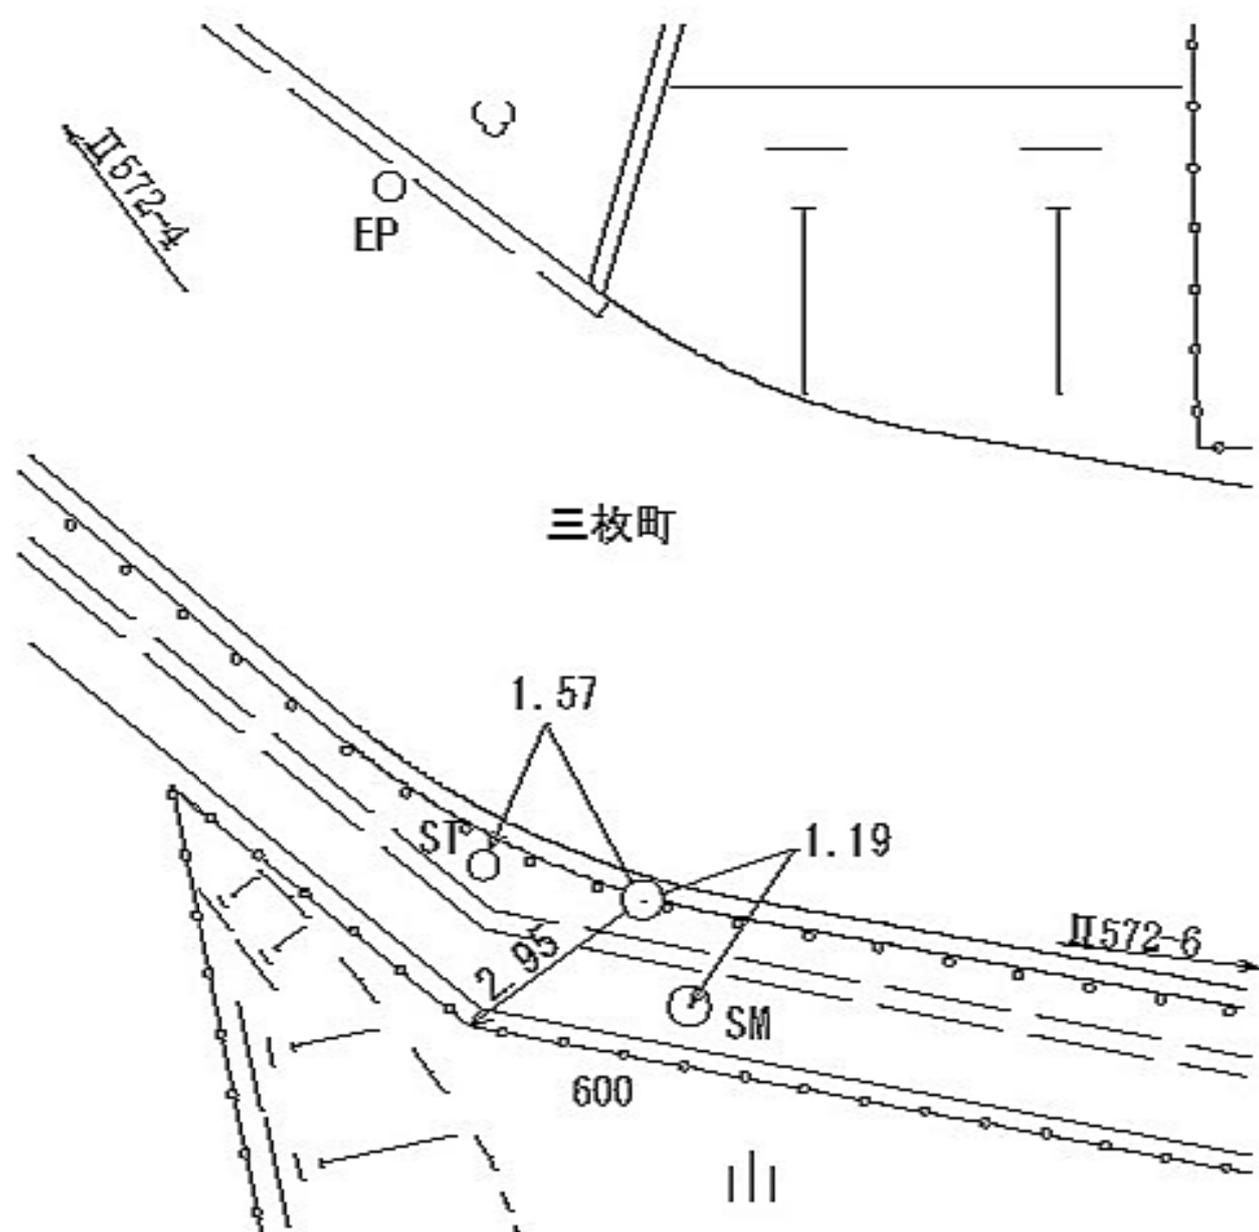

所在地

神奈川県三枚町五六三一―一 番地先

標識ノ種類

金属標 ◦ 鋸 ◦ 木杭

点番号

6


線番号

II 572

キザミ

要

図

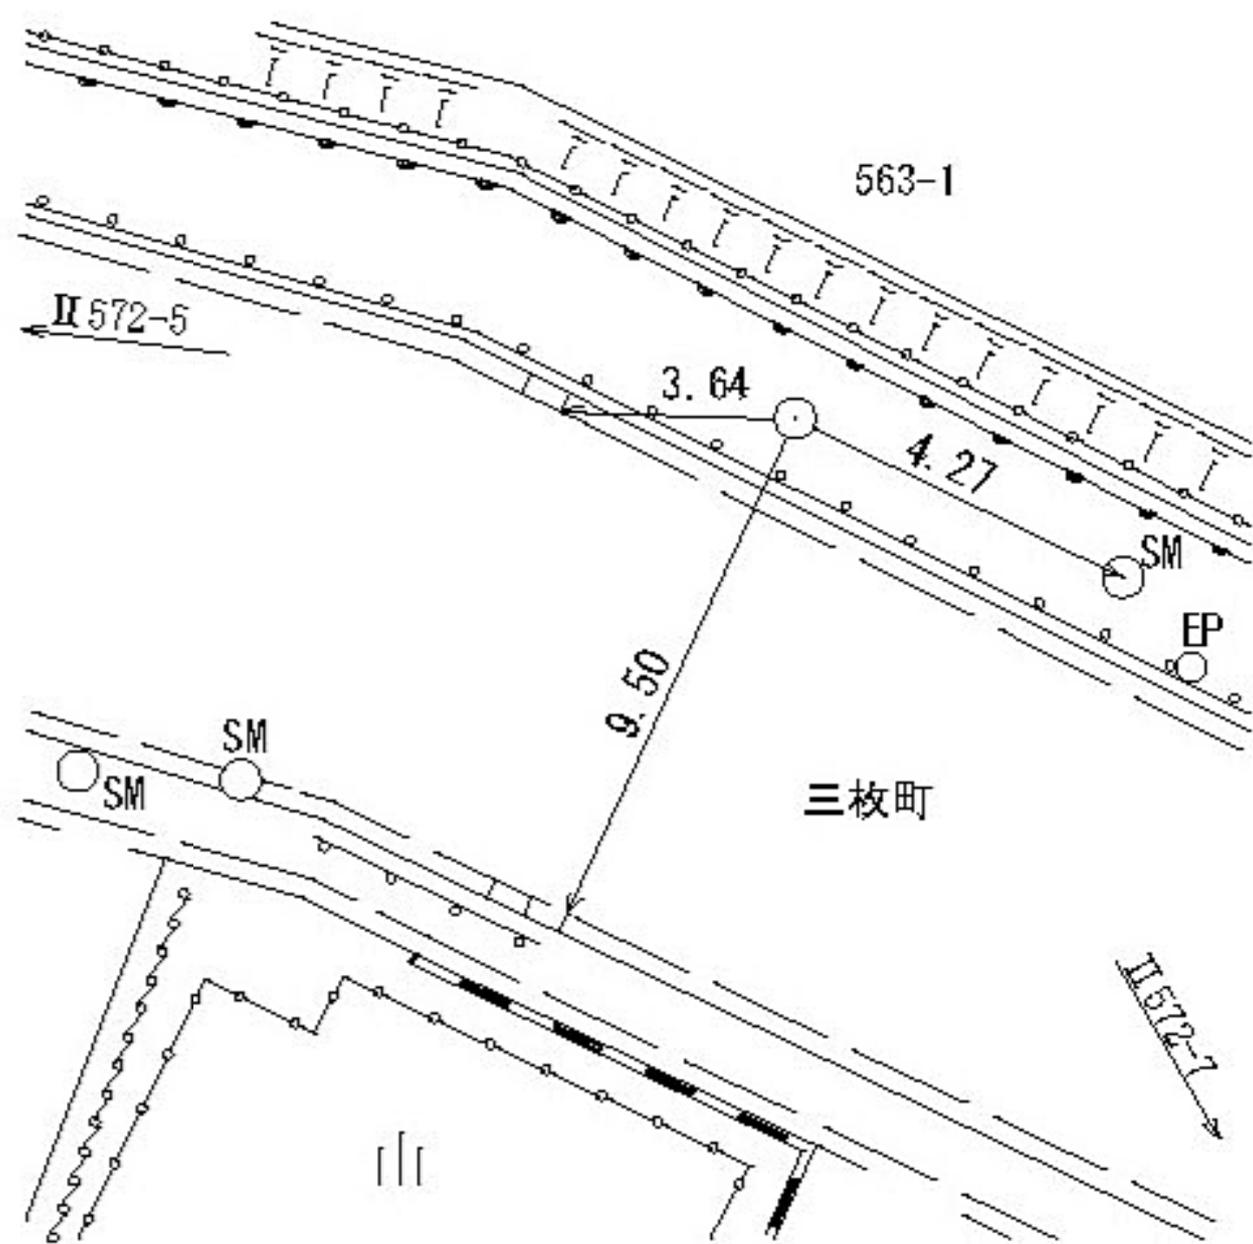

所在地

神奈川県三枚町六六四番地先

標識ノ種類

金属標 ◦ 鋳 ◦ 木杭

キザミ

線番号

II 572

点番号

7

要

図



線  
番  
号

点  
番  
号

標 識 ノ 種 類

所  
在  
地

Ⅱ572

8


金属標 ◦ 鋌 ◦ 木杭

神奈川区三枚町七三五番地先

要

図


キザミ

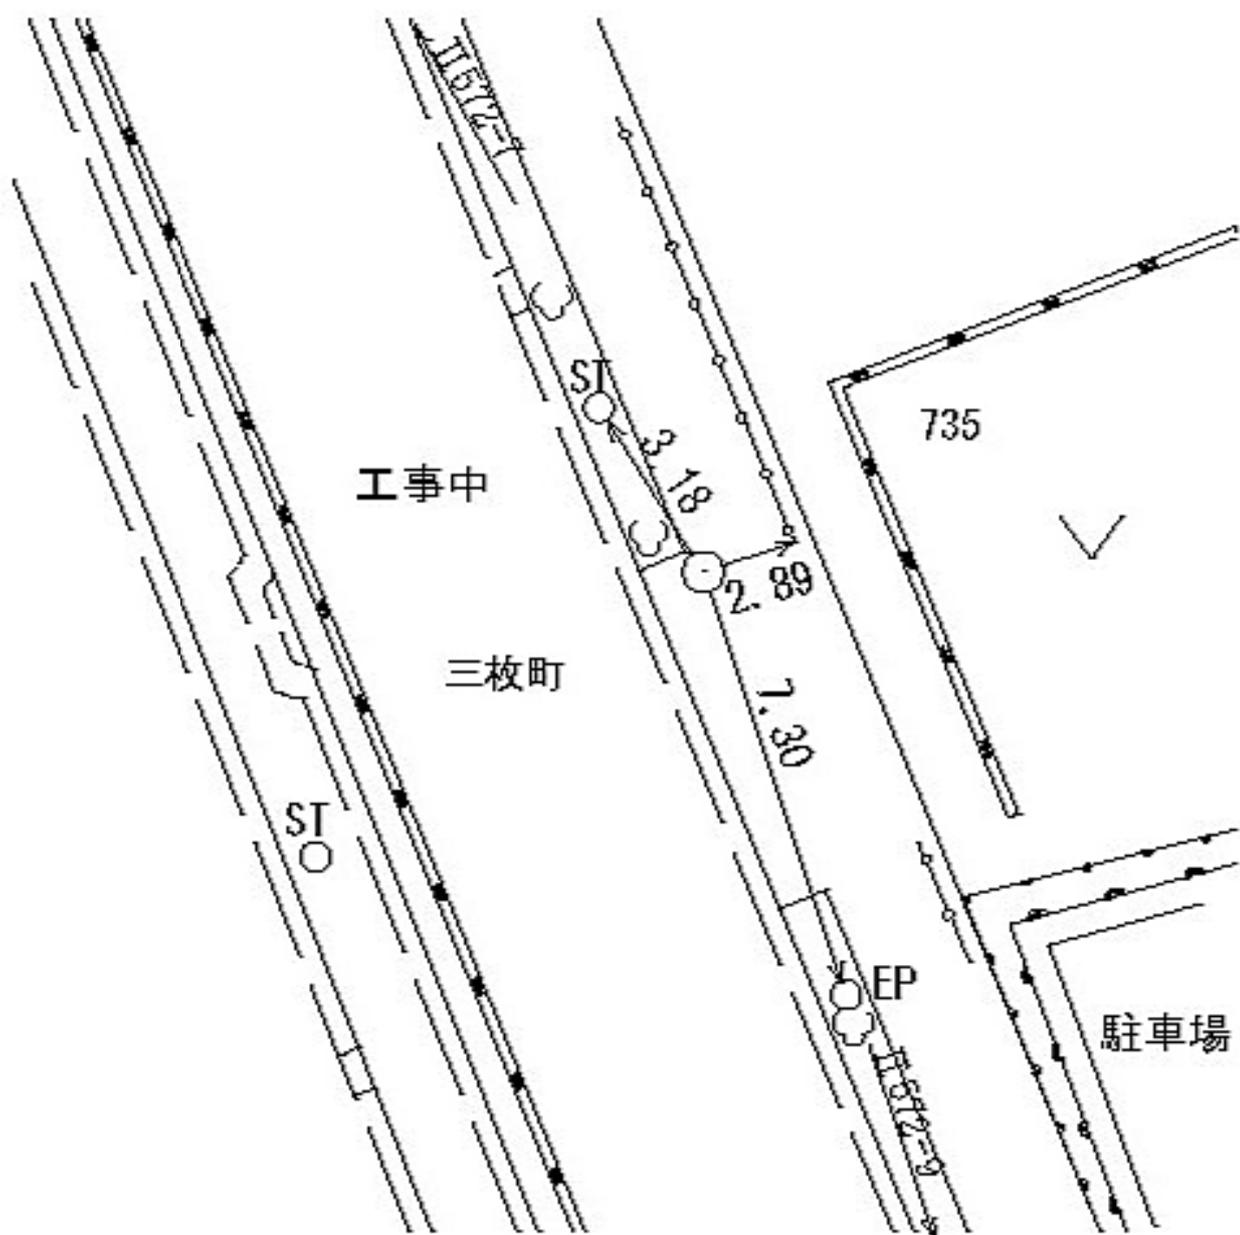

線番号	点番号	標識ノ種類	所在地
-----	-----	-------	-----

II 572	9	<span style="border: 1px solid black; border-radius: 50%; padding: 2px;">金属標</span> ◦ 鋌 ◦ 木杭	神奈川区羽沢町一番地先
--------	---	--	-------------

要 図	キザミ	
-----	-----	--

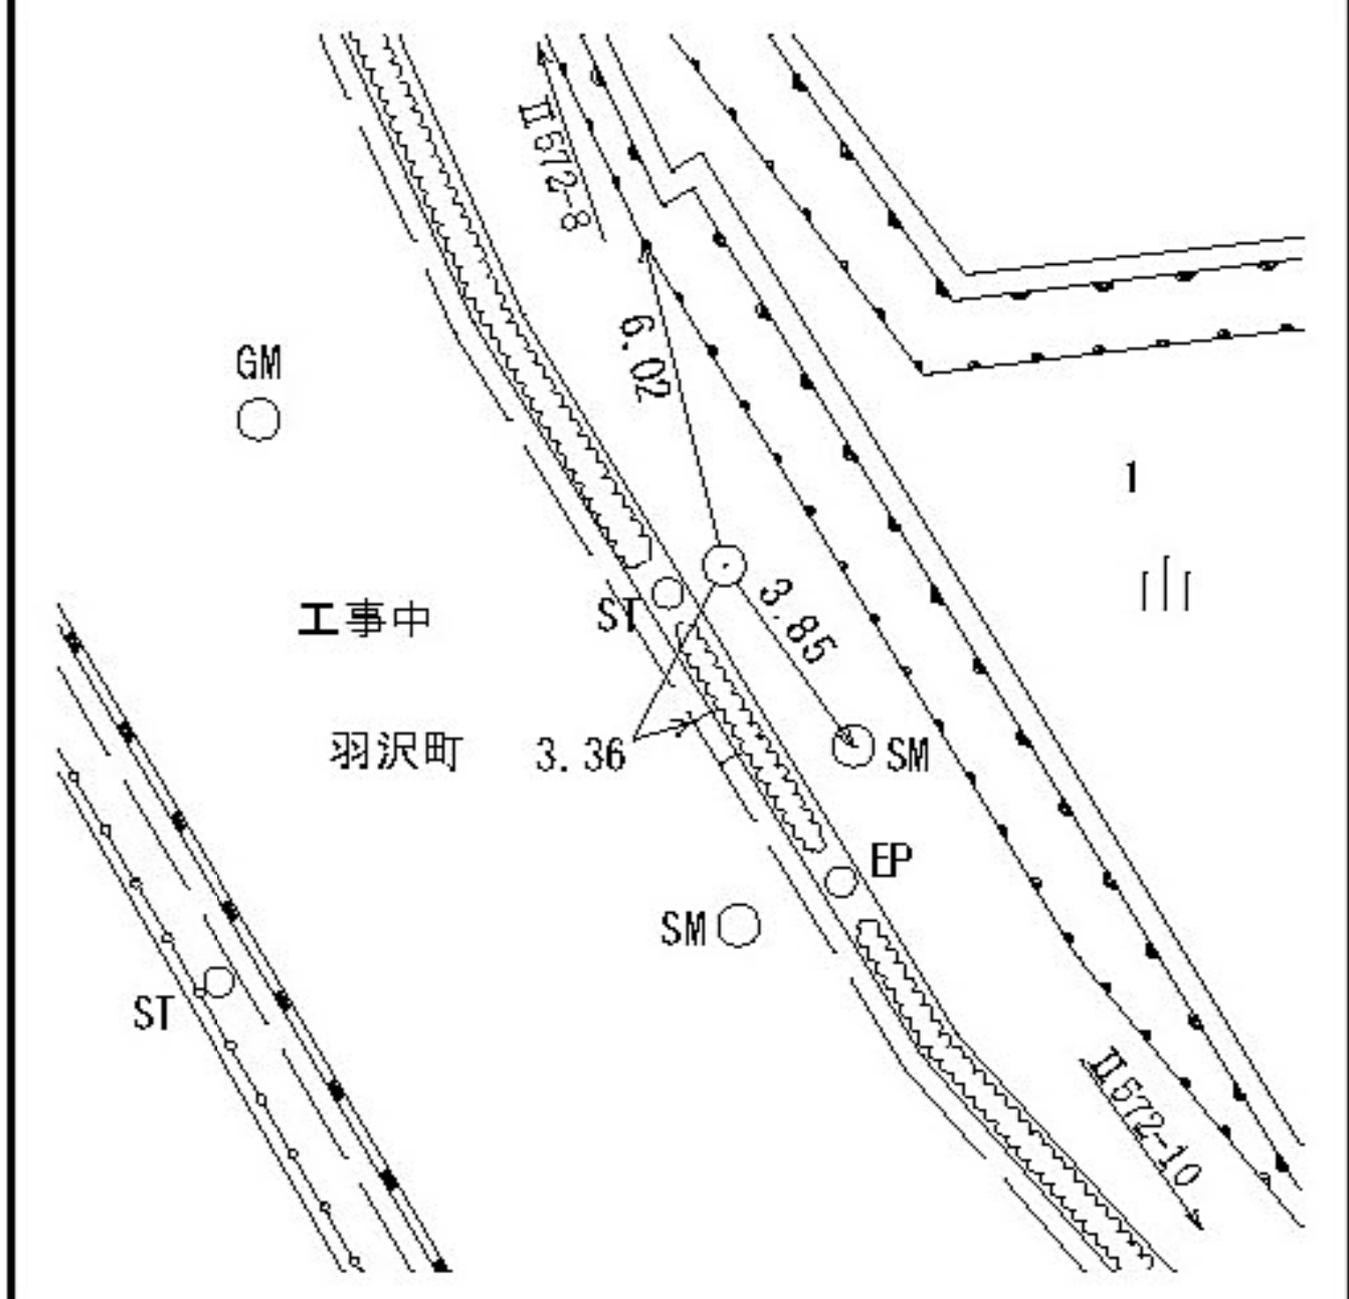

神奈川区羽沢町一番地先

所在地

神奈川県羽沢町六番地先

標識ノ種類

金属標。鋸。木杭

点番号

10

線番号

II 572


キザミ

要

図

WM  
○

羽沢町  
工事中

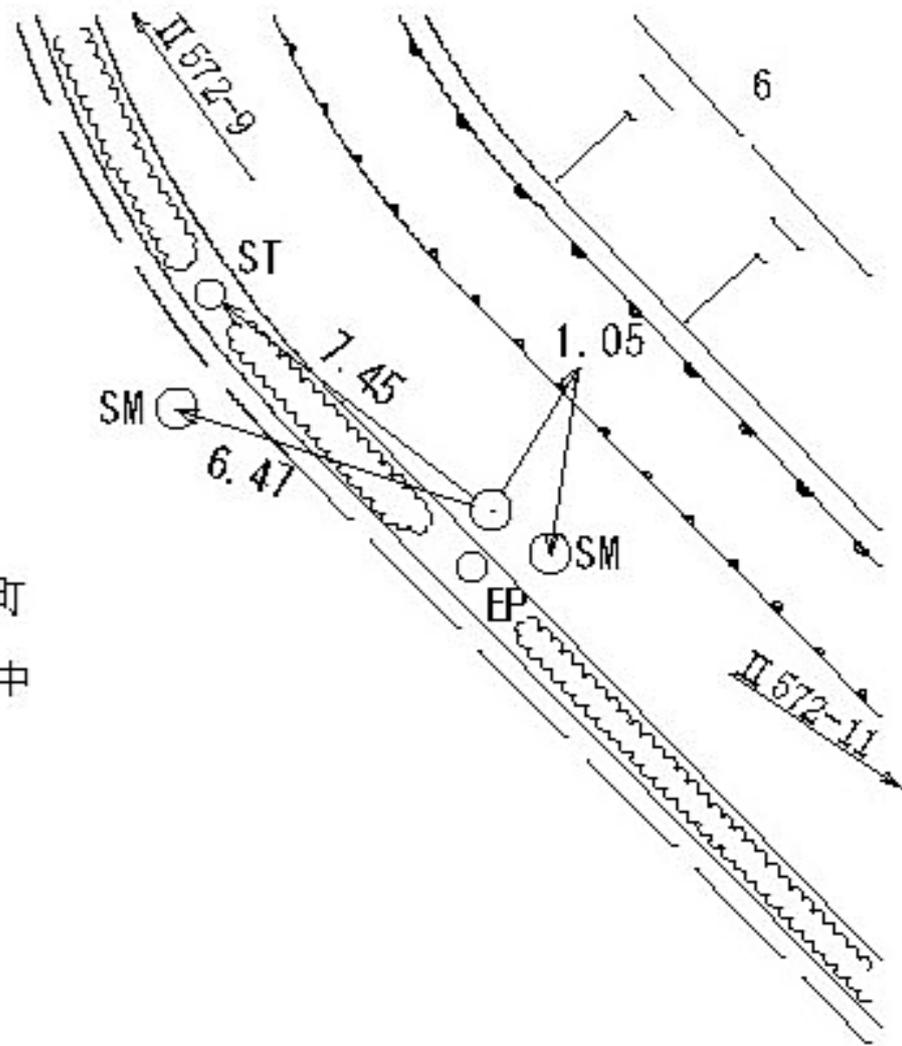

所在地

神奈川県羽沢町七―一 番地先

標識ノ種類

金属標 ◦ 鋸 ◦ 木杭

キザミ

線番号

II 572

点番号

11

要

図

工事中

羽沢町

7-1  
山

1.52

EP

7.59


4.38

SM

II572-10

II572-12

山

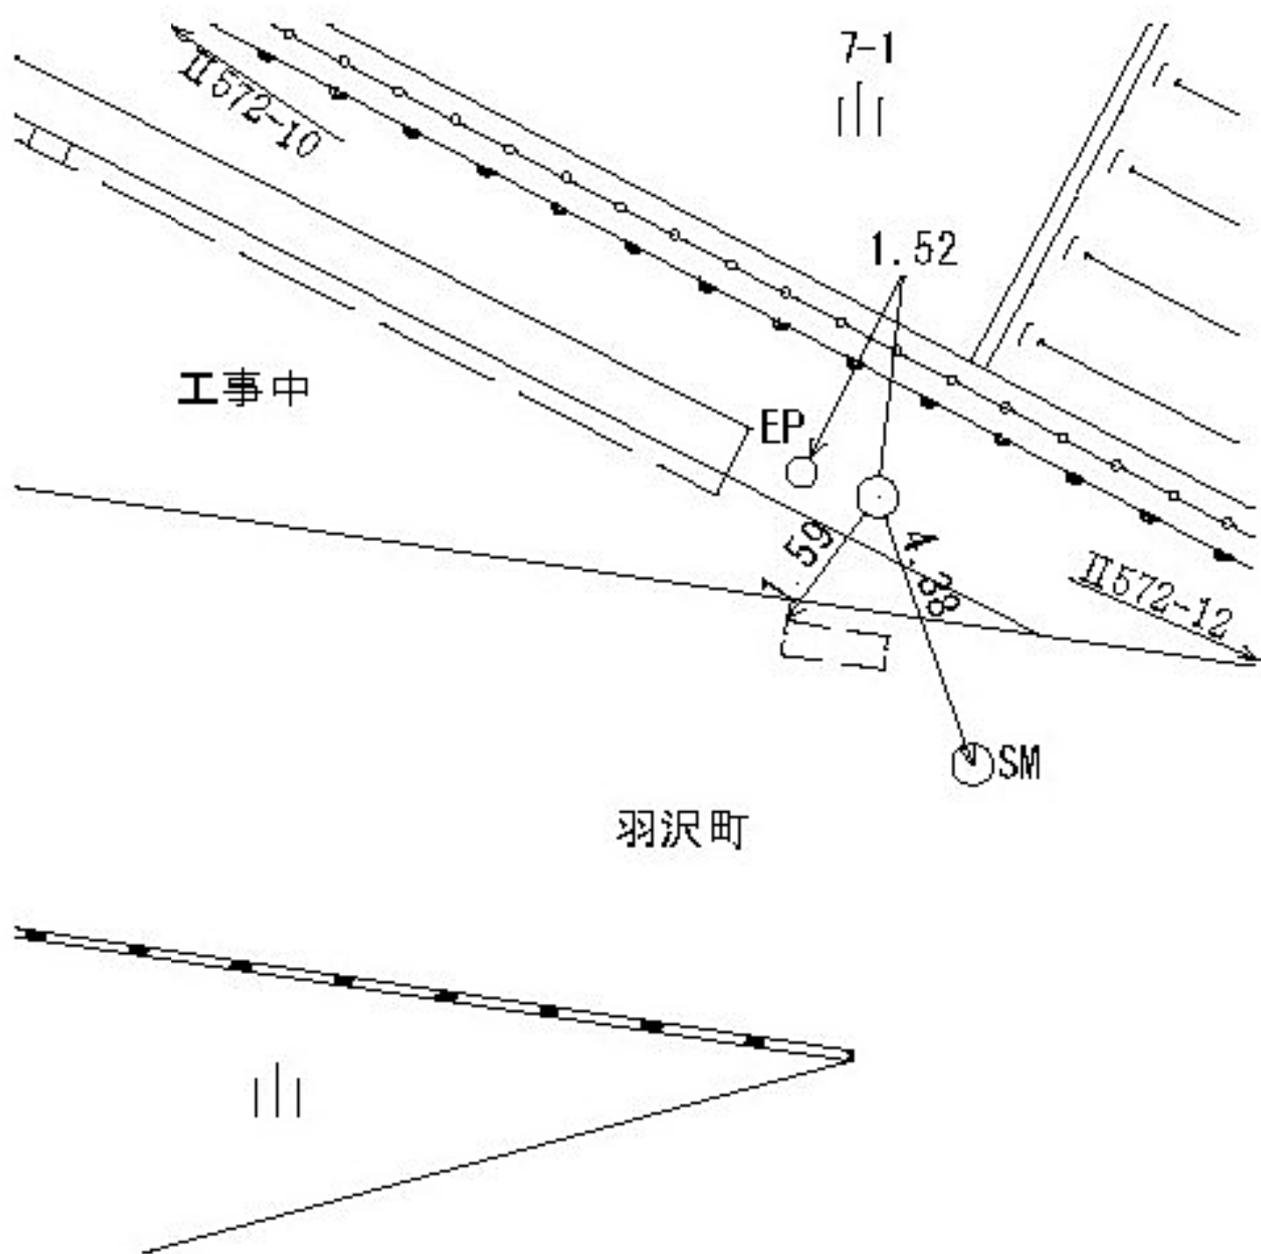

所在地

神奈川県片倉町七九七番地先

標識ノ種類

金属標。鋸。木杭

点番号


12

線番号

II 572

キザミ


要 図

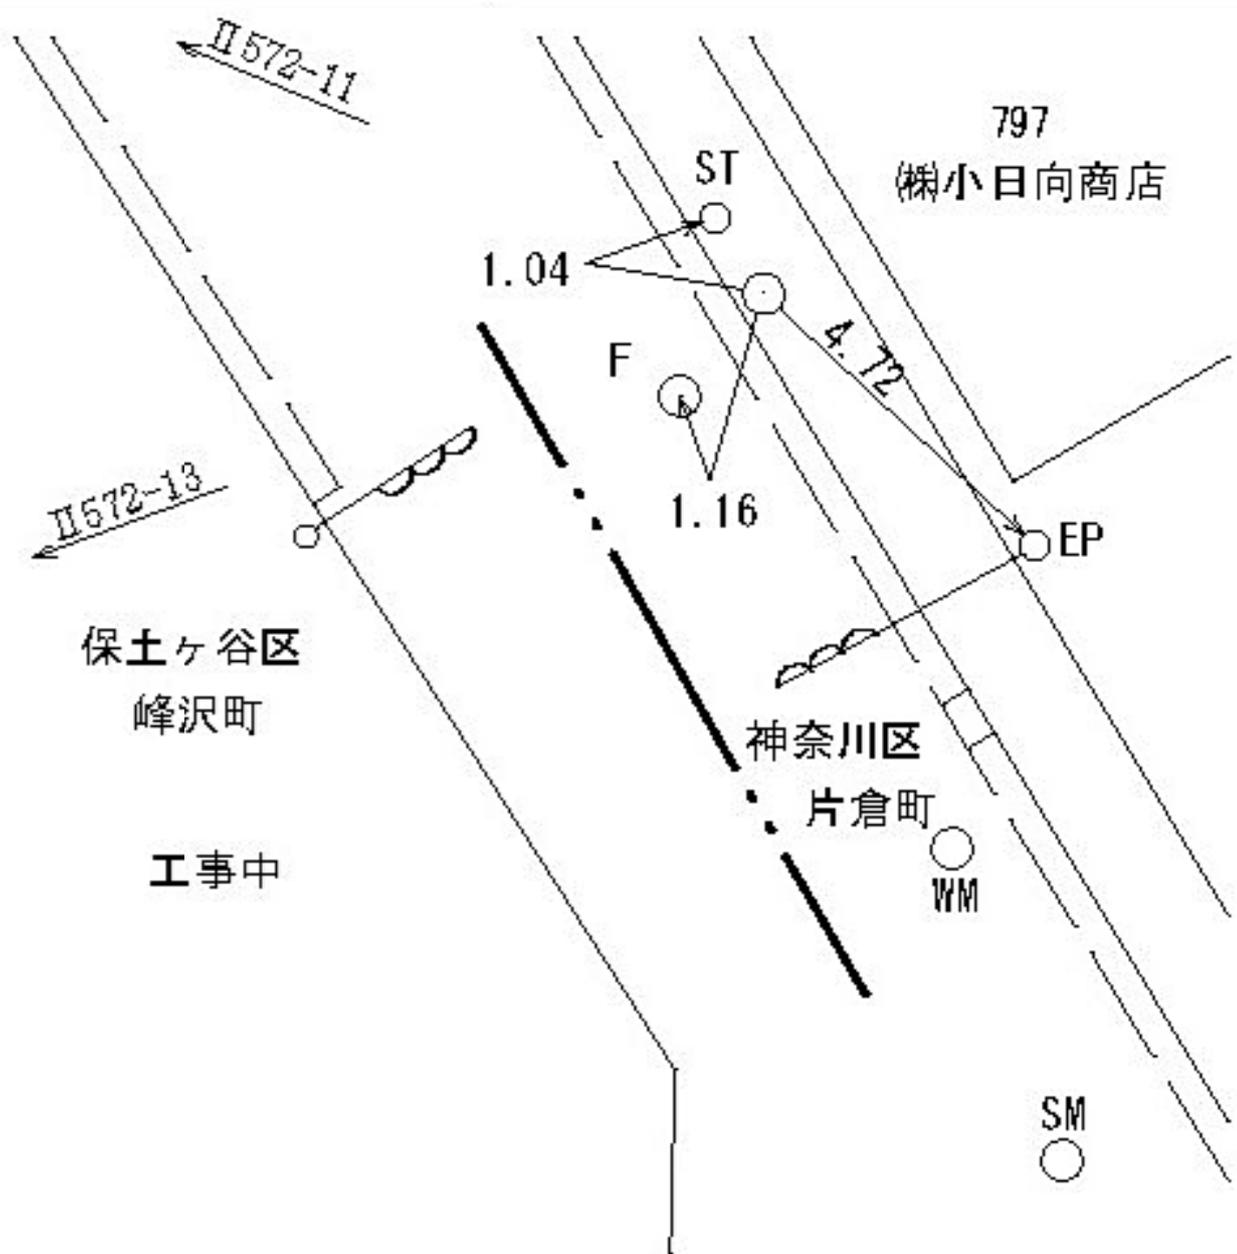

線 番 号	点 番 号	標 識 ノ 種 類	所 在 地
-------------	-------------	-----------	-------------

II 572	13	<span style="border: 1px solid black; border-radius: 50%; padding: 2px;">金属標</span> ◦ 鋏 ◦ 木杭	保土ヶ谷区峰沢町一〇五番地先
--------	----	--	----------------

要 図	キザミ	
-----	-----	--

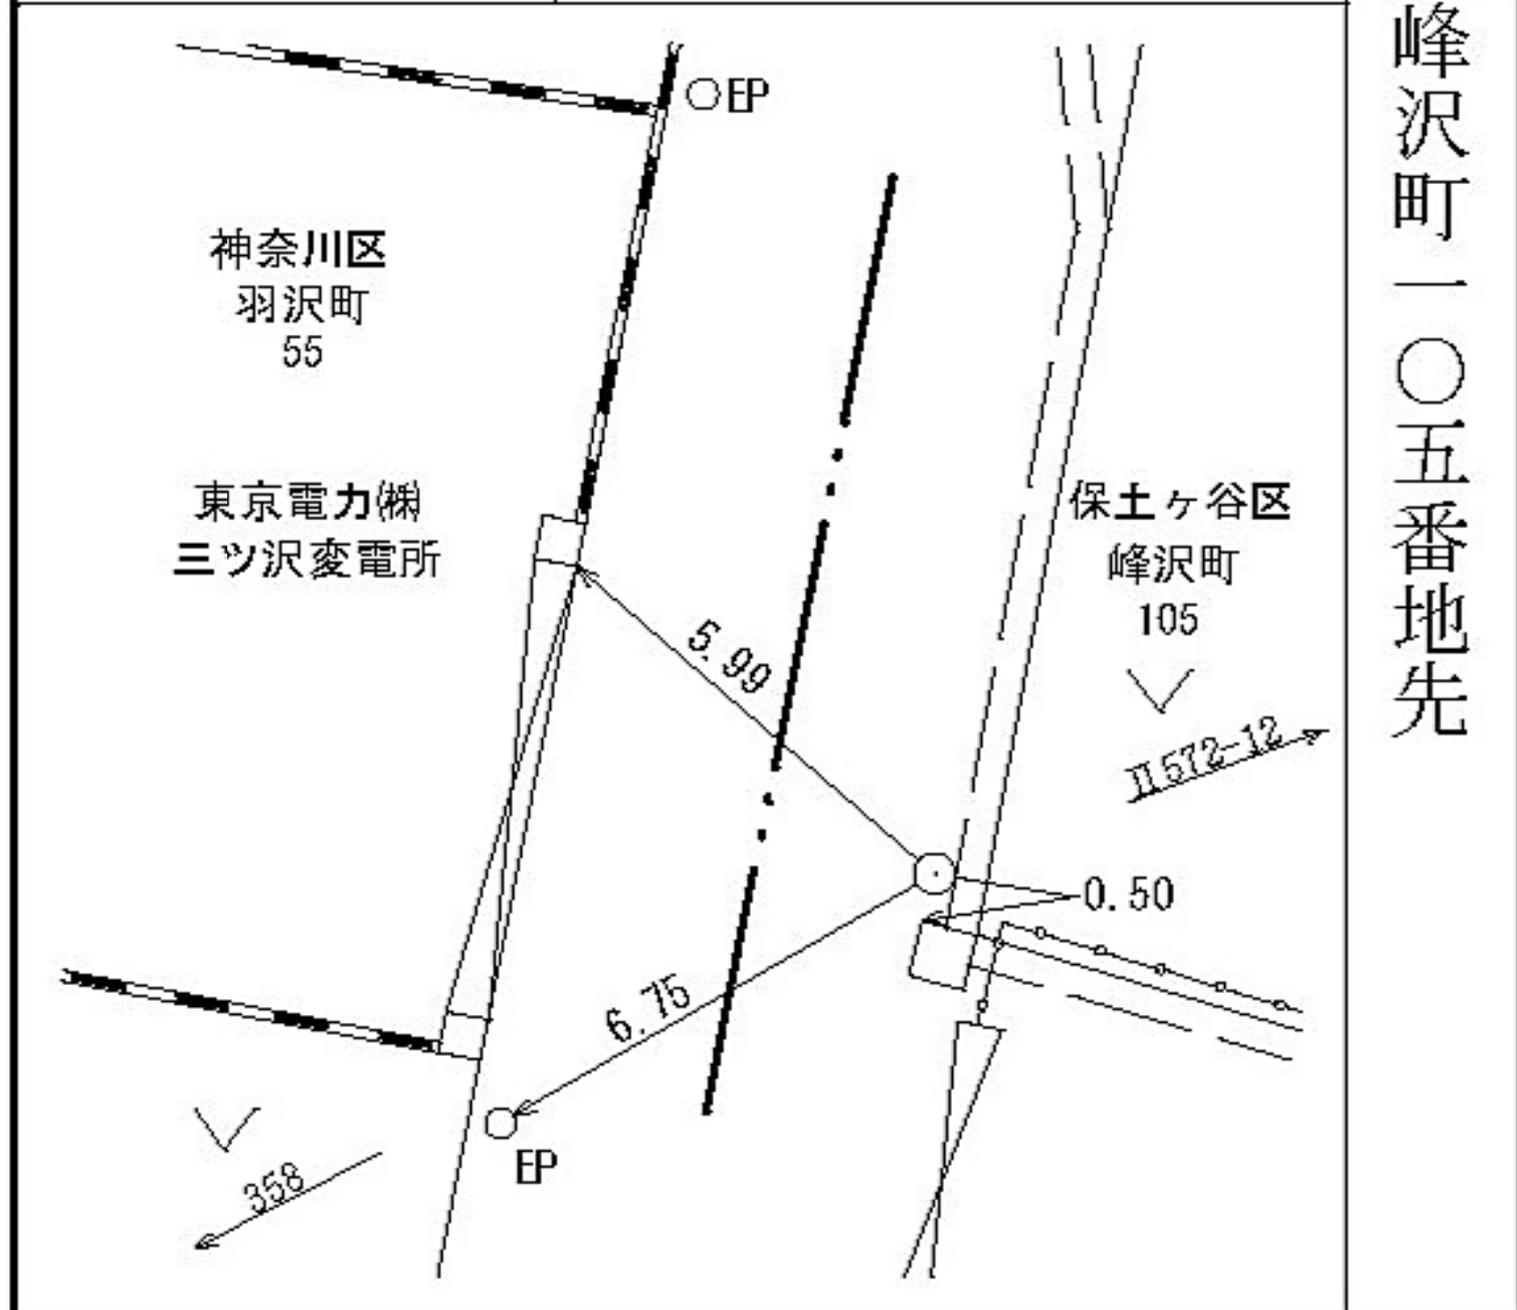

線  
番  
号

点  
番  
号

標 識 ノ 種 類

所 在 地

Ⅱ 573

5

金属標 ◦ 鋸 ◦ 木杭

神奈川区片倉町七二四―三〇番地先

要

図

キザミ



所在地

神奈川県片倉町七三二一七番地先

標識ノ種類

金属標。鋸。木杭

点番号


6

線番号


II 573

キザミ

要 図

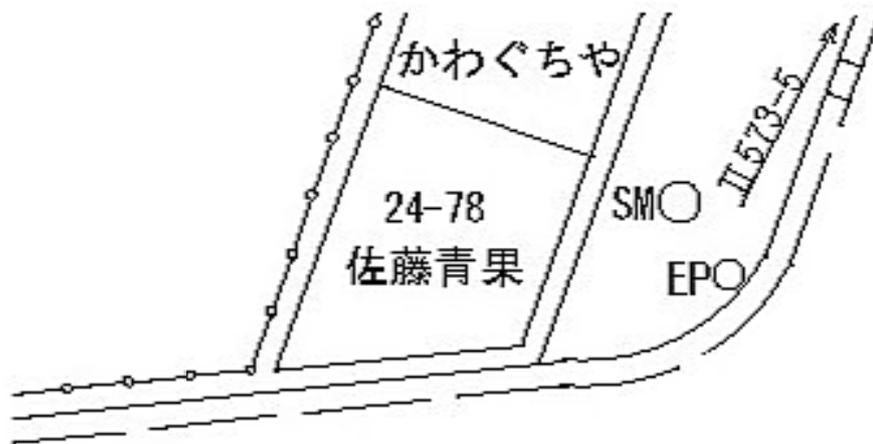

新横浜通り  
片倉町

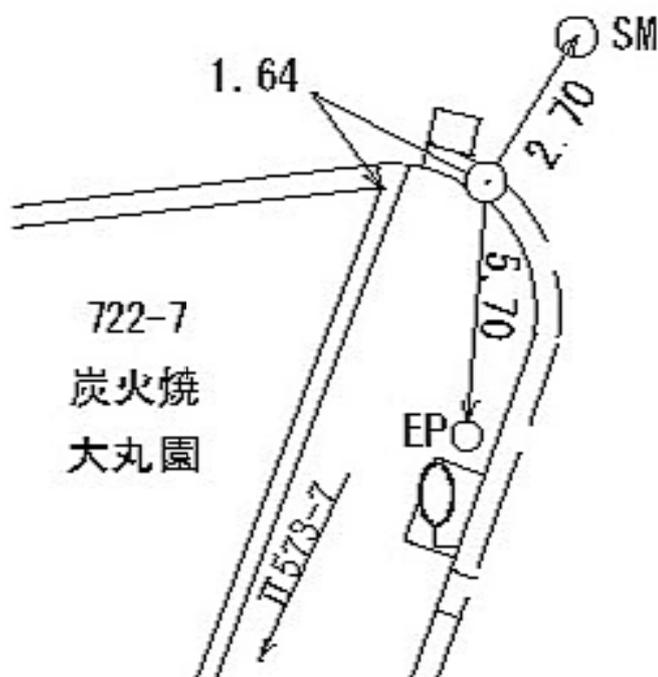

所在地

神奈川県片倉一丁目八三六番地先

標識ノ種類

金属標 ◦ 鋌 ◦ 木杭

点番号

8

線番号

II 573

キザミ

要

図



所在地

保土ヶ谷区峰沢町八七―一四番地先

標識ノ種類

金属標。鋳。木杭

点番号


9

線番号

II 573

キザミ

要 図

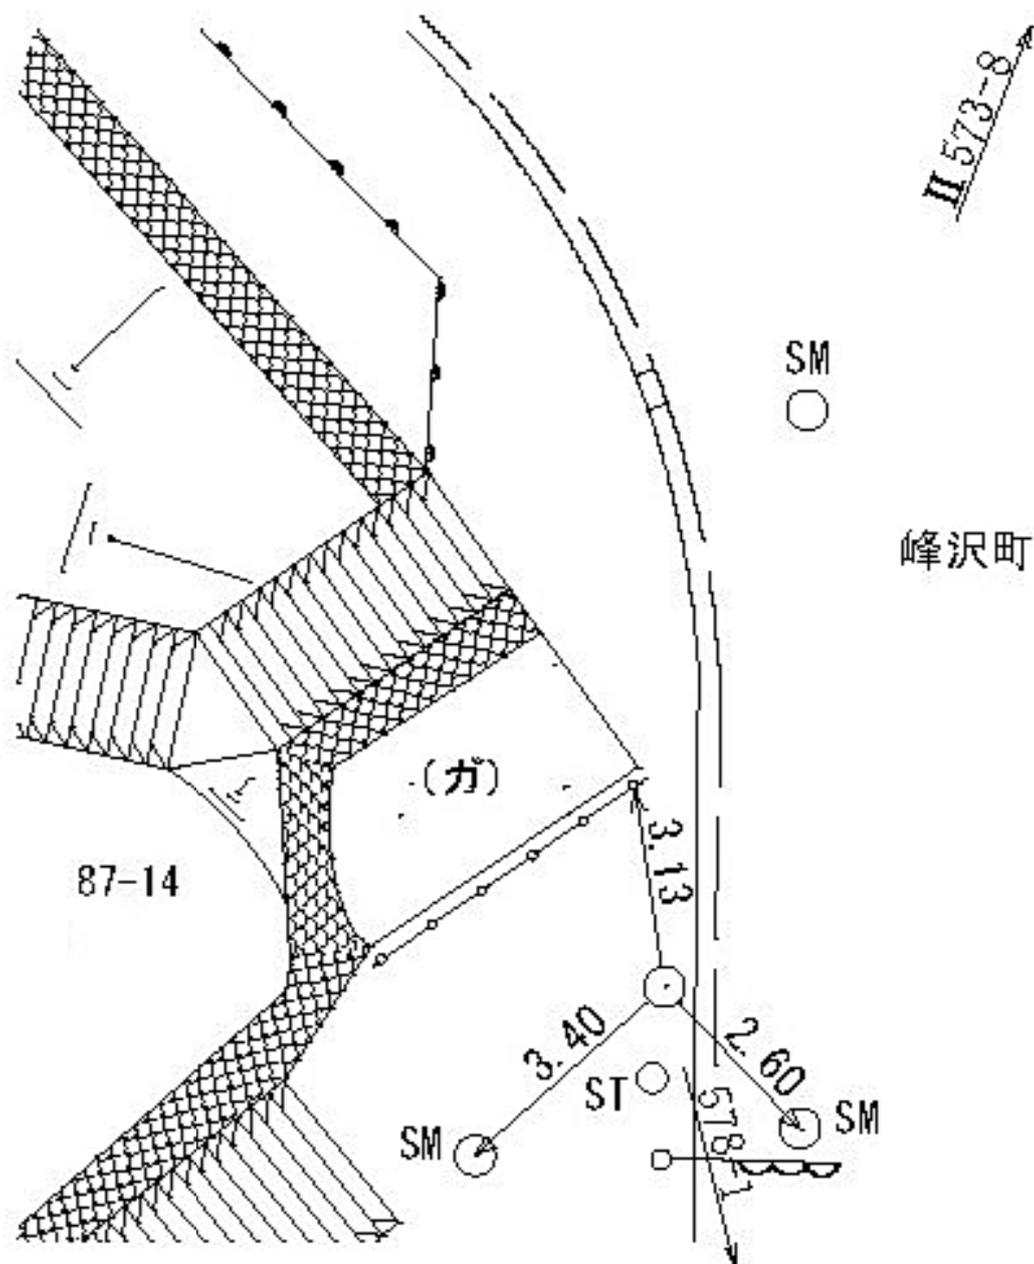

所在地

神奈川区片倉一丁目七二四一一番地先

標識ノ種類

金属標。鋸。木杭

キザミ

線番号


II 573

点番号

10

要

図

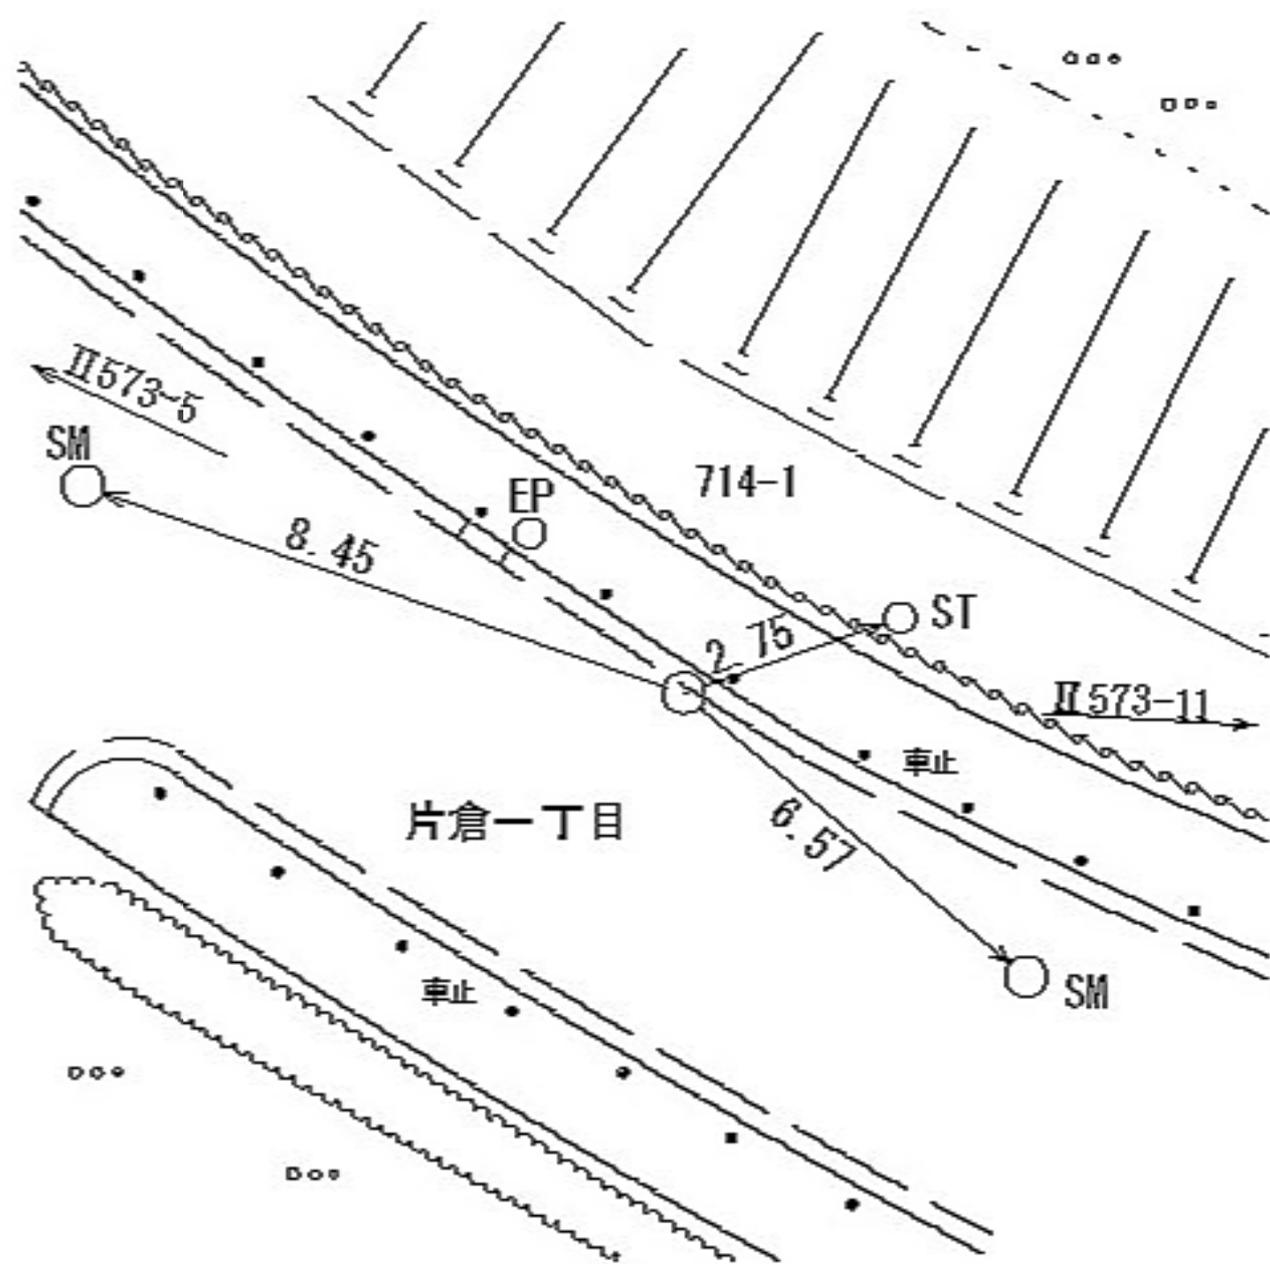

所在地

神奈川県片倉一丁目一七―一二番地先

標識ノ種類

金属標。鋸。木杭

キザミ

線番号


II 573

点番号

11

要

図

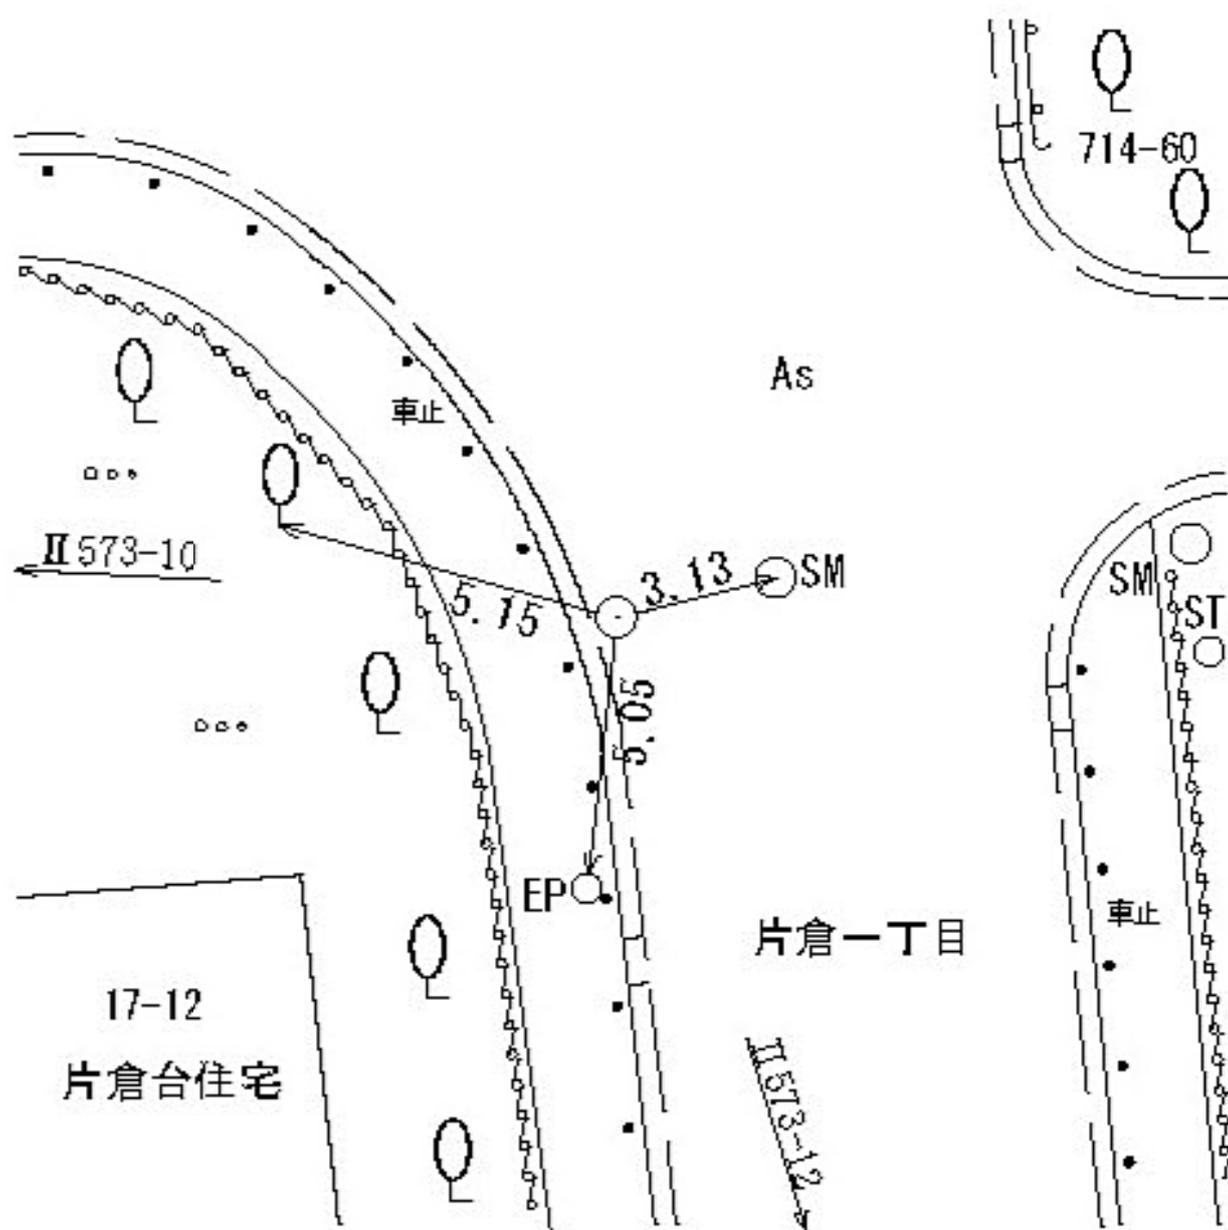

所在地

神奈川県片倉一丁目九五七―一九番地先

標識ノ種類

金属標 ◦ 鋸 ◦ 木杭

キザミ

線番号


II 573

点番号

12

要

図

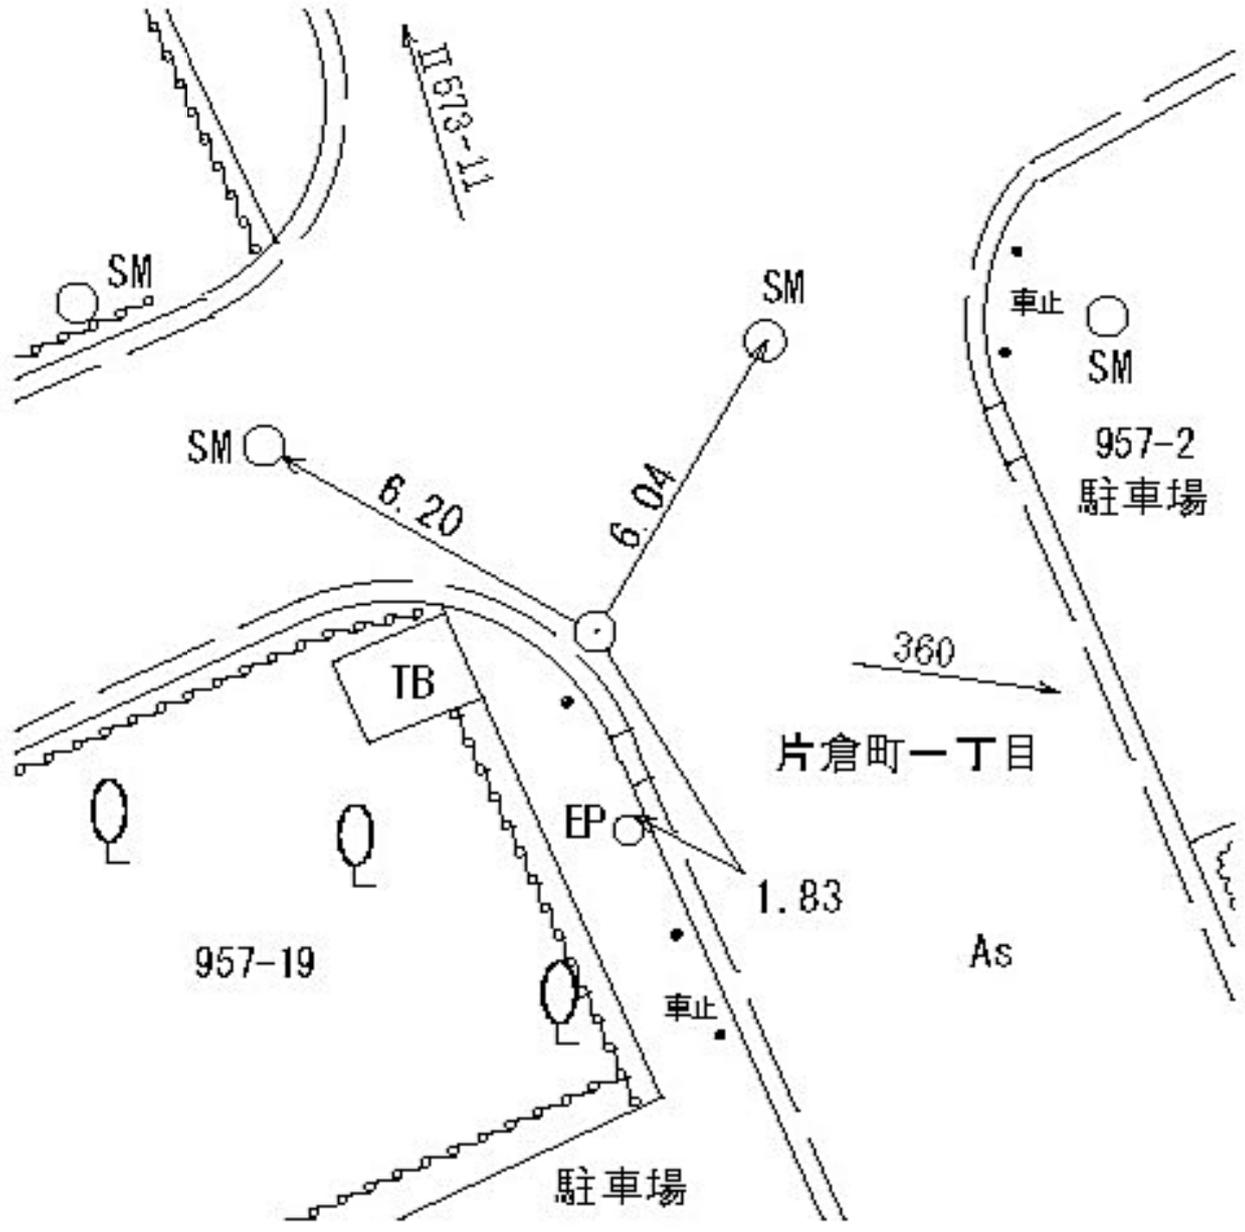

所在地

鶴見区駒岡一丁目三〇―三番地先

標識ノ種類

金属標。鋏。木杭

キザミ


点番号

1

線番号

II 574

要 図

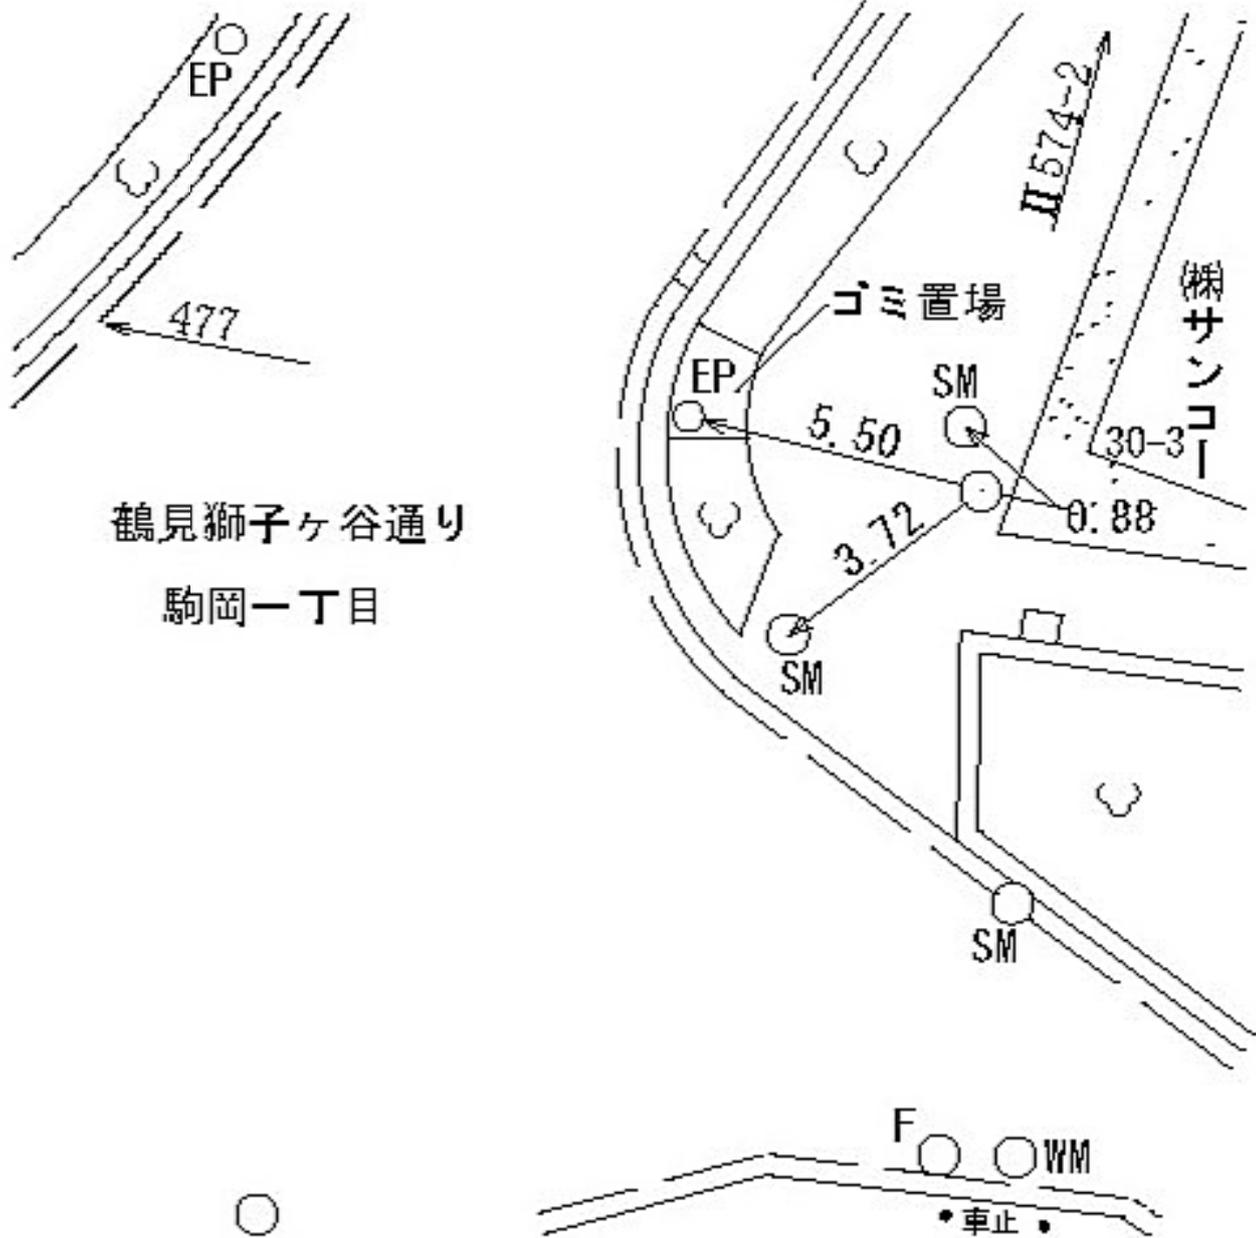

所在地

鶴見区駒岡一丁目二九―二三番地先

標識ノ種類

金属標 ◦ 鋌 ◦ 木杭

点番号


2

線番号


II 574

キザミ

要 図

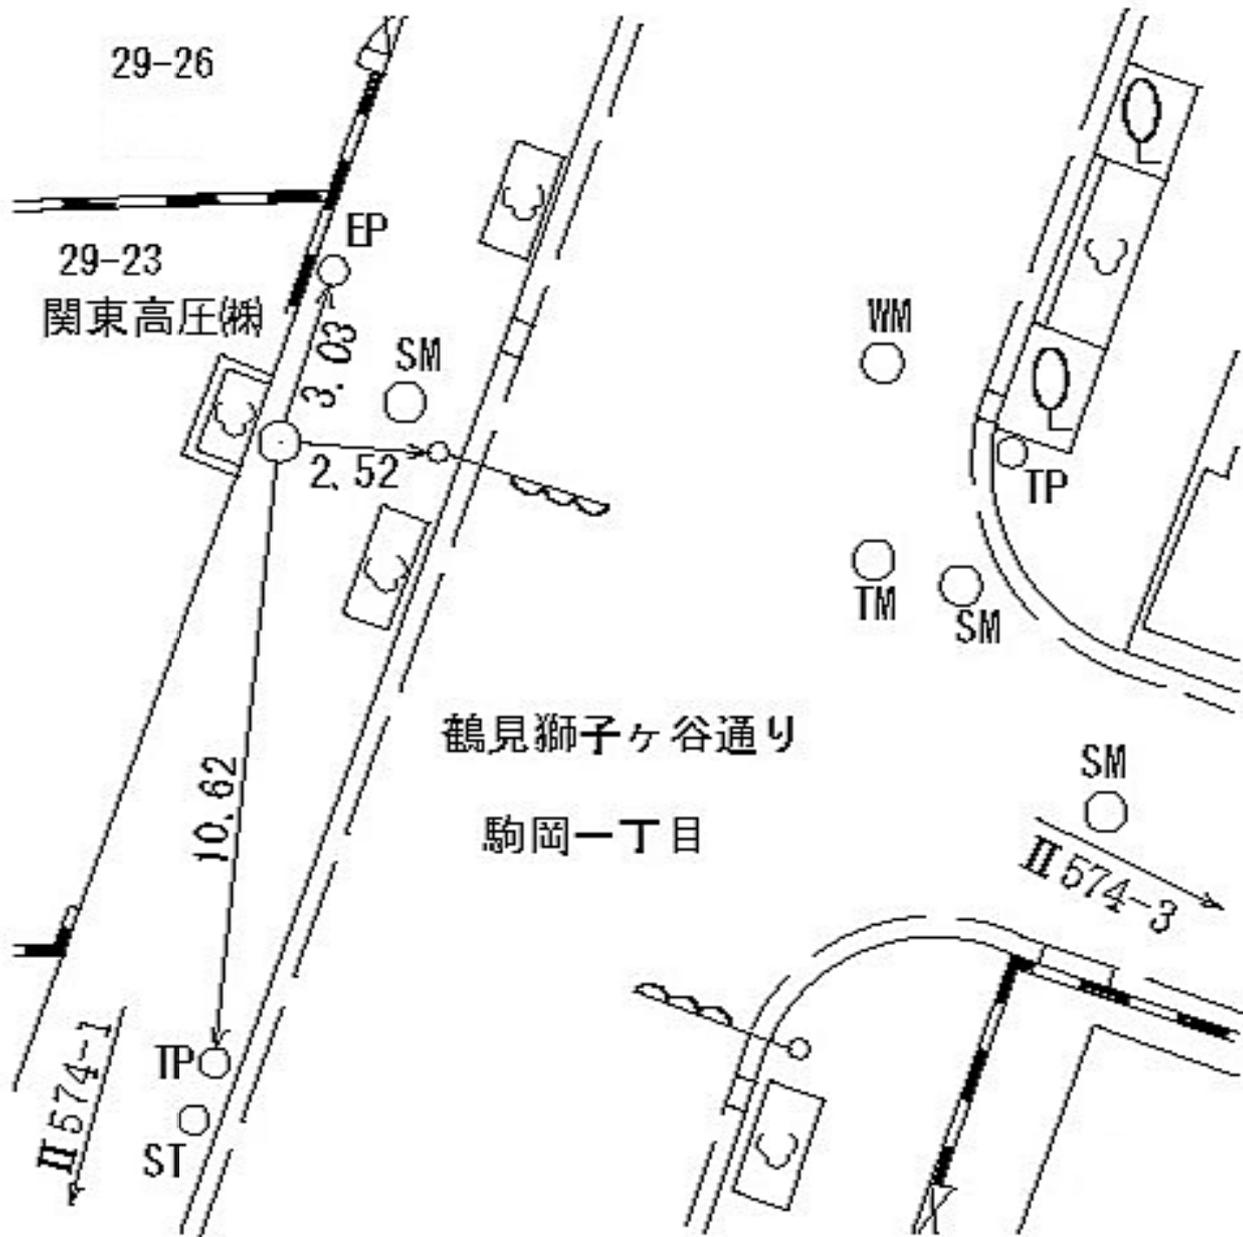

線 番 号	点 番 号	標 識 ノ 種 類	所 在 地
Ⅱ 574	3	<span style="border: 1px solid black; border-radius: 50%; padding: 2px;">金属標</span> ◦ 鋌 ◦ 木杭	鶴見区駒岡一丁目二一七番地先
要	図	キザミ	

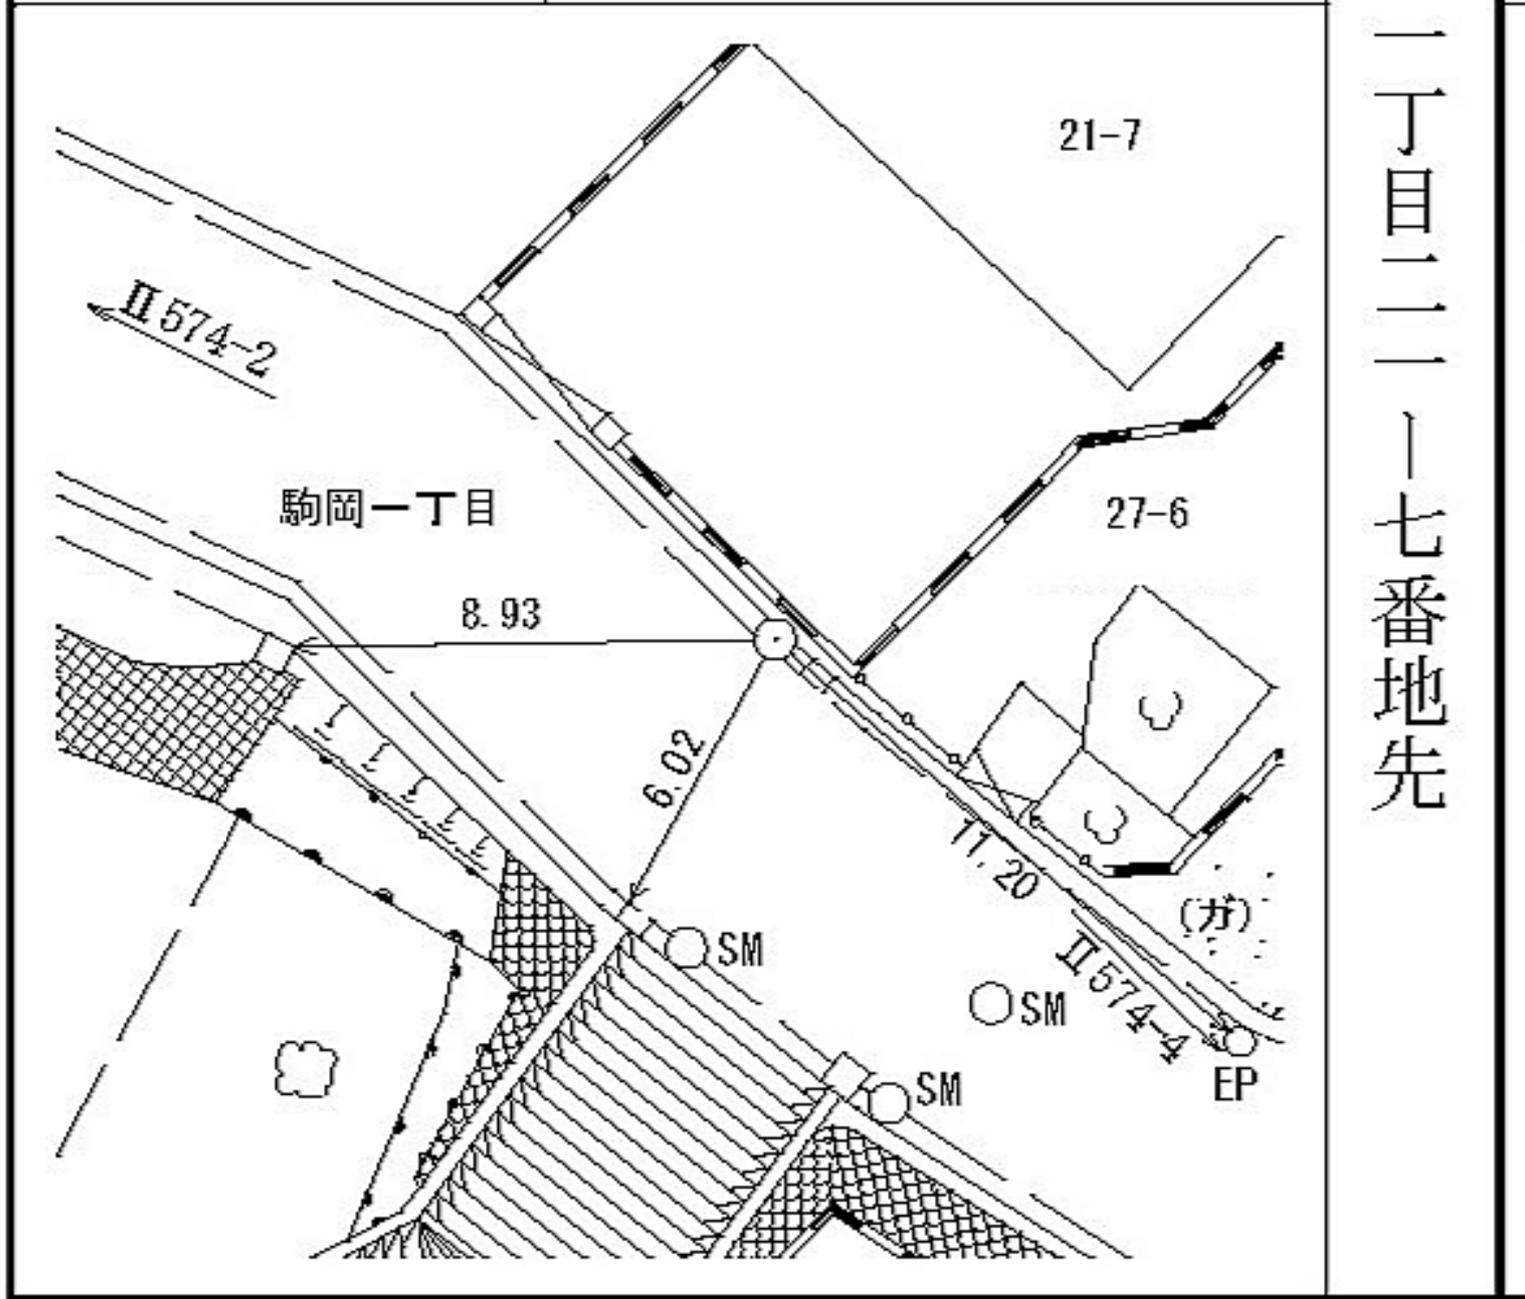





所在地

鶴見区獅子ヶ谷一丁目三〇―二四番地先

標識ノ種類

金属標。鋏。木杭

点番号


6

線番号

II 574

キザミ

要 図

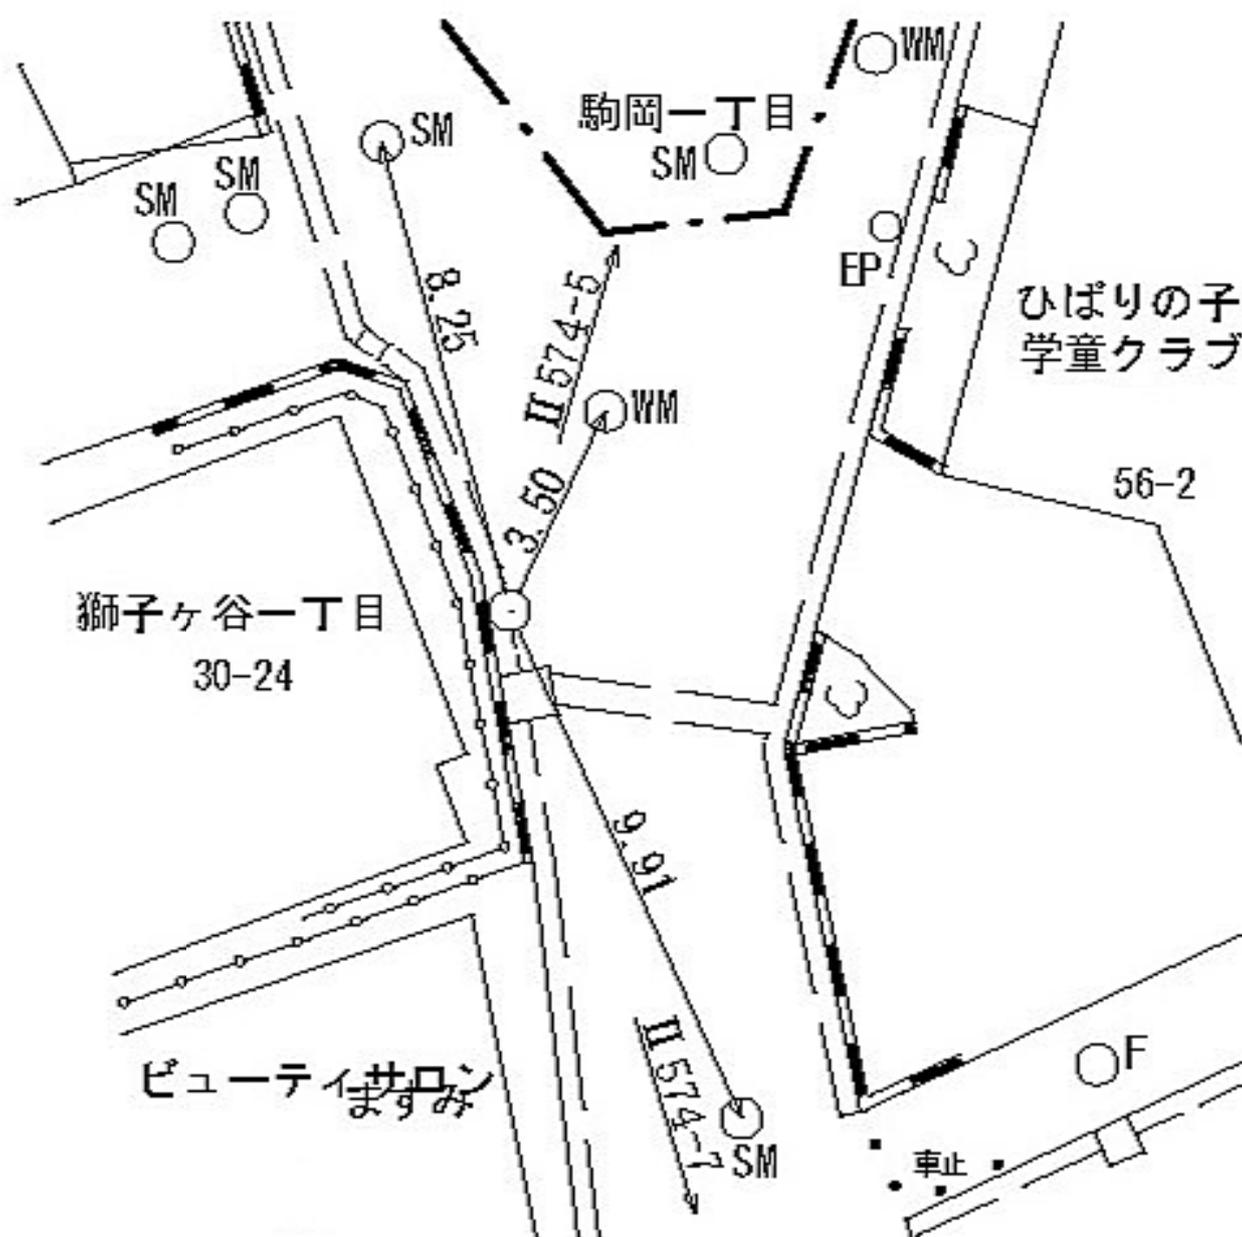

所在地

鶴見区獅子ヶ谷一丁目一〇八八―一六番地先

標識ノ種類

金属標。鋏。木杭

点番号

8


線番号

II 574

キザミ

要

図

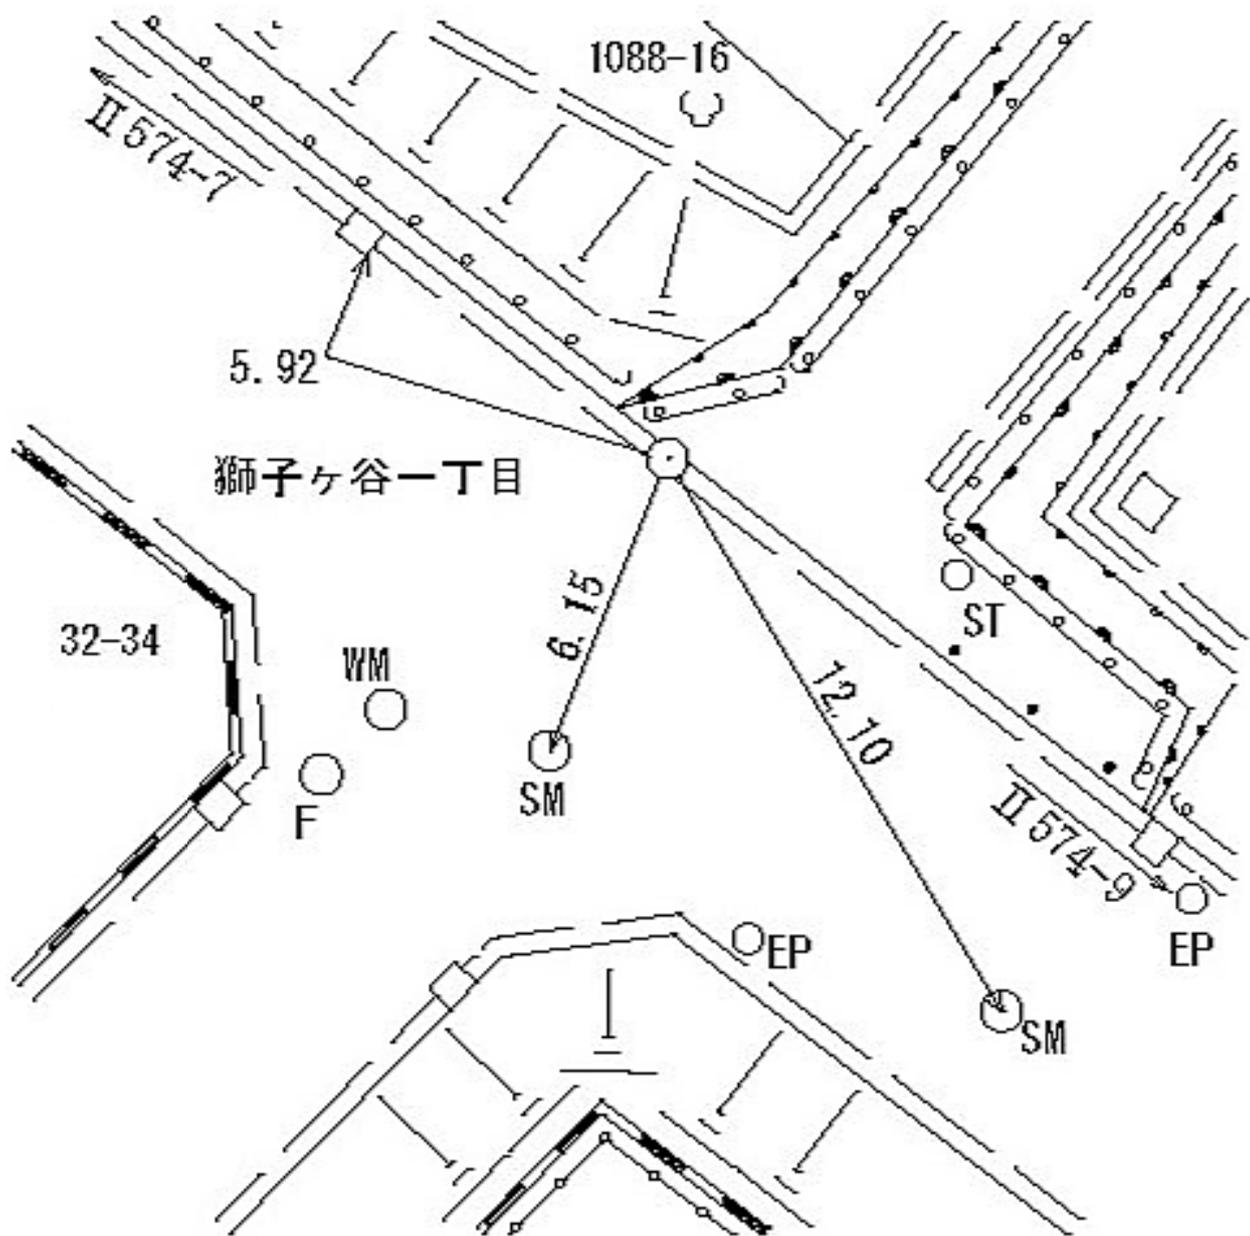

所在地

鶴見区獅子ヶ谷一丁目一〇八七―六番地先

標識ノ種類

金属標 ◦ 鋌 ◦ 木杭

キザミ

線番号


II 574

点番号

9

要

図

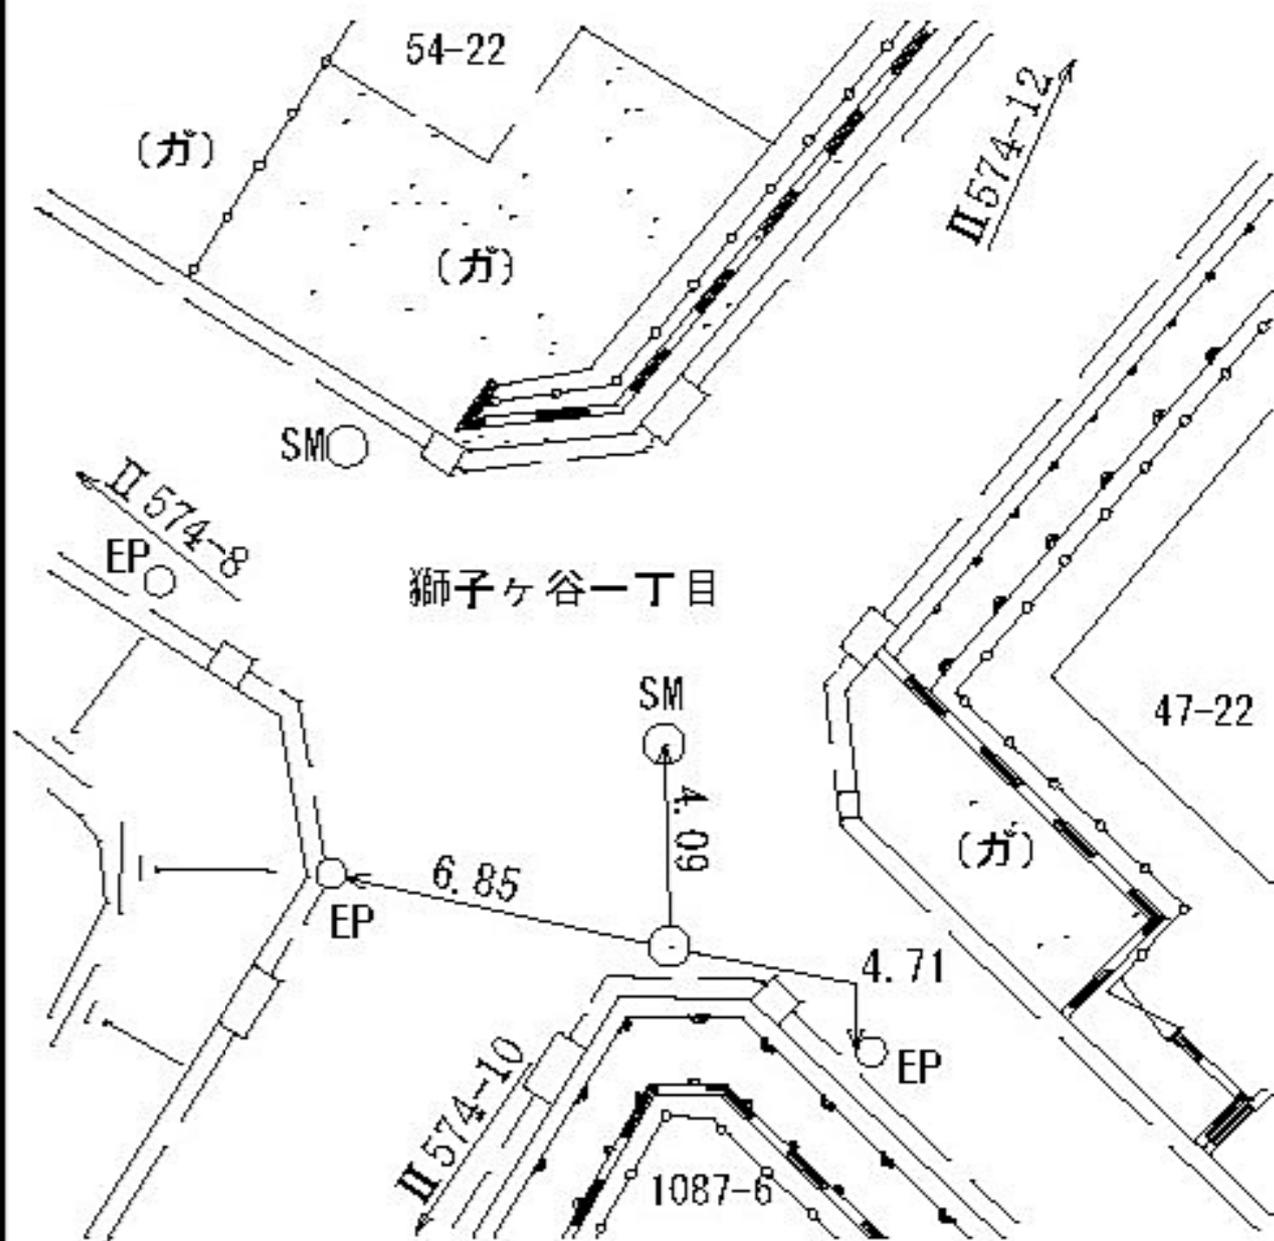

所在地

鶴見区獅子ヶ谷一丁目四一―一三番地先

標識ノ種類

金属標。鋸。木杭

点番号


10

線番号

II 574

キザミ

要 図

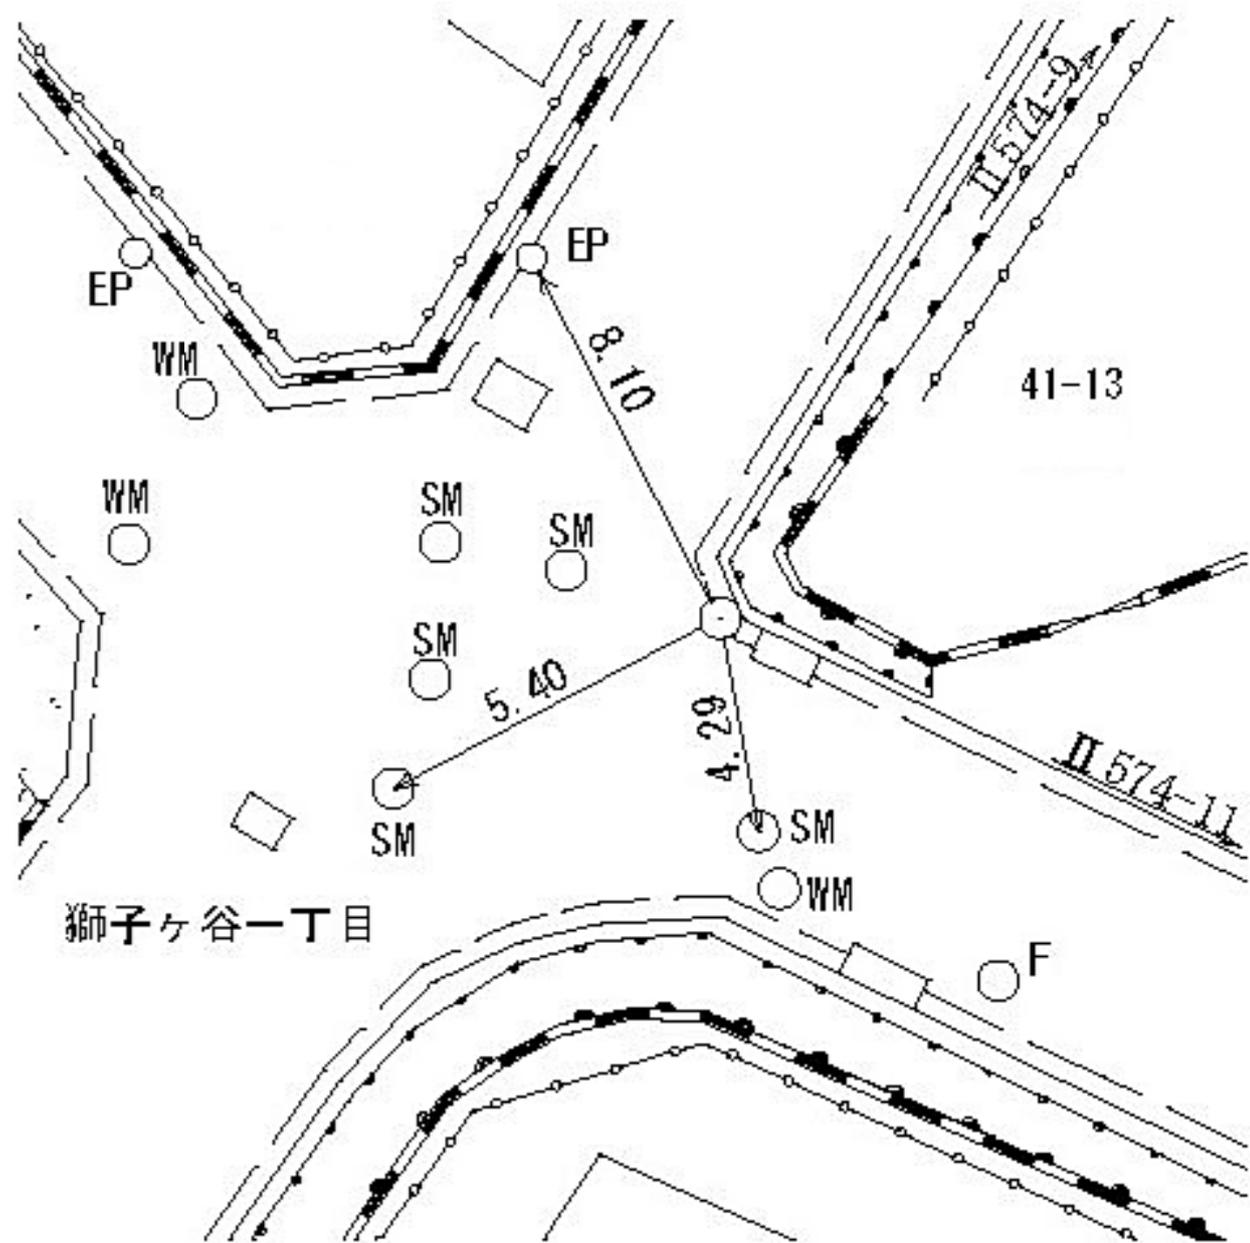

獅子ヶ谷一丁目



所在地

鶴見区獅子ヶ谷一丁目二一八〇番地先

標識ノ種類

金属標。鋸。木杭

点番号


12

線番号

II 574

キザミ

要 図

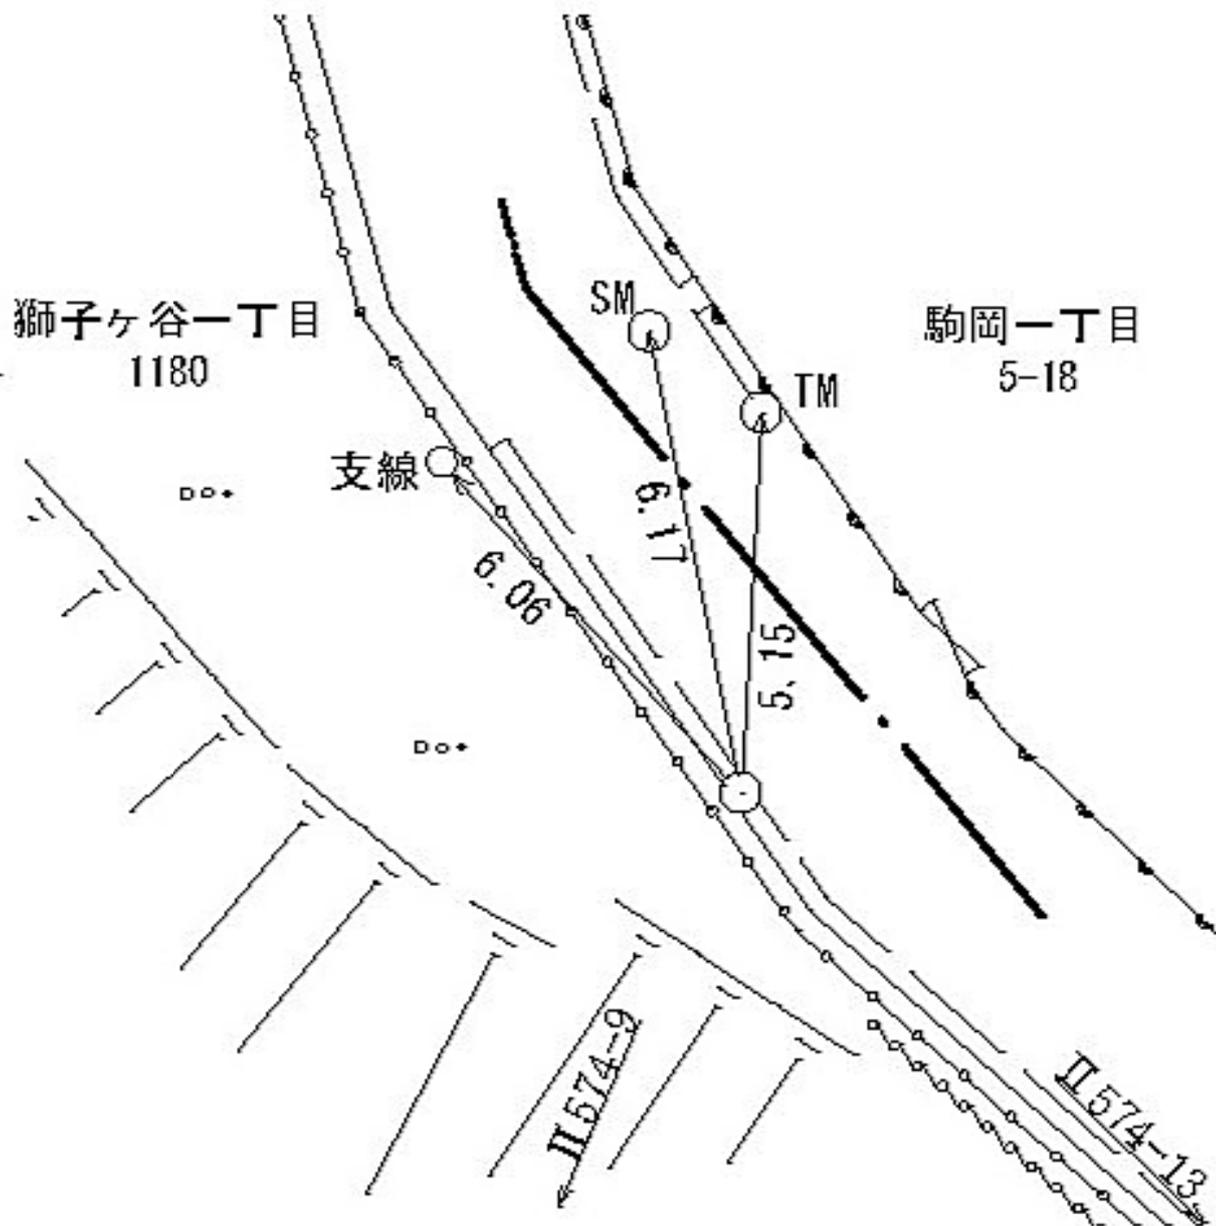

所在地

鶴見区駒岡一丁目五―一八番地先

標識ノ種類

金属標。鋸。木杭

キザミ


線番号

II 574

点番号

13

要 図

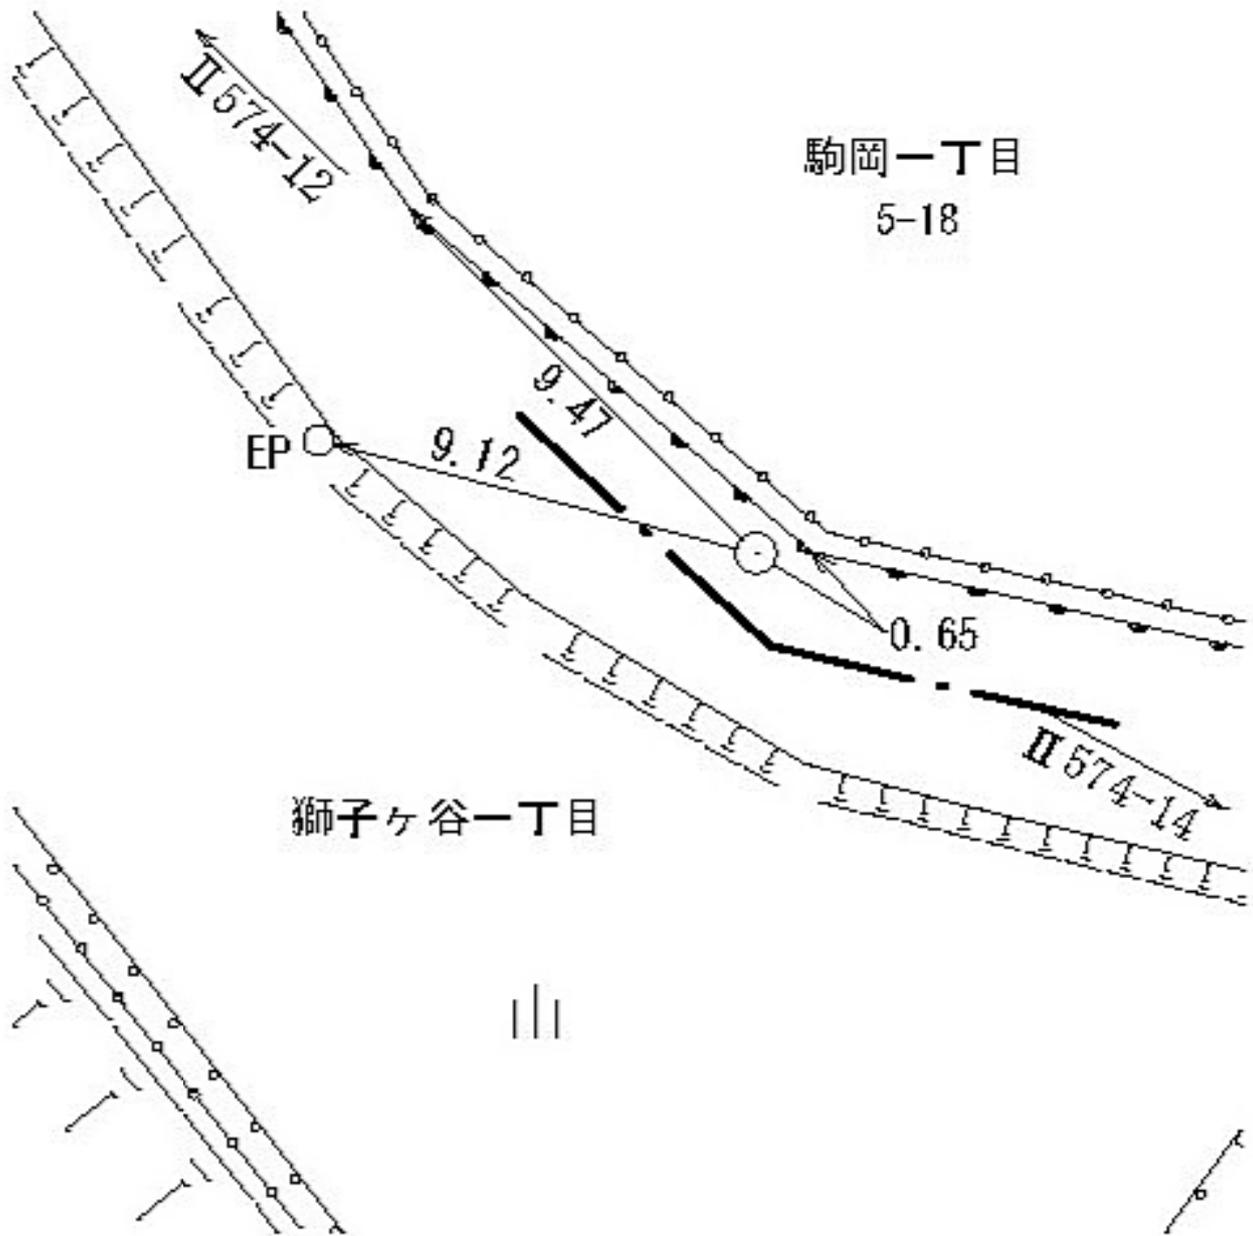

所在地

鶴見区三ツ池公園一三五五番地先

標識ノ種類

金属標。鋸。木杭

キザミ

線番号


II 574

点番号

14

要

図

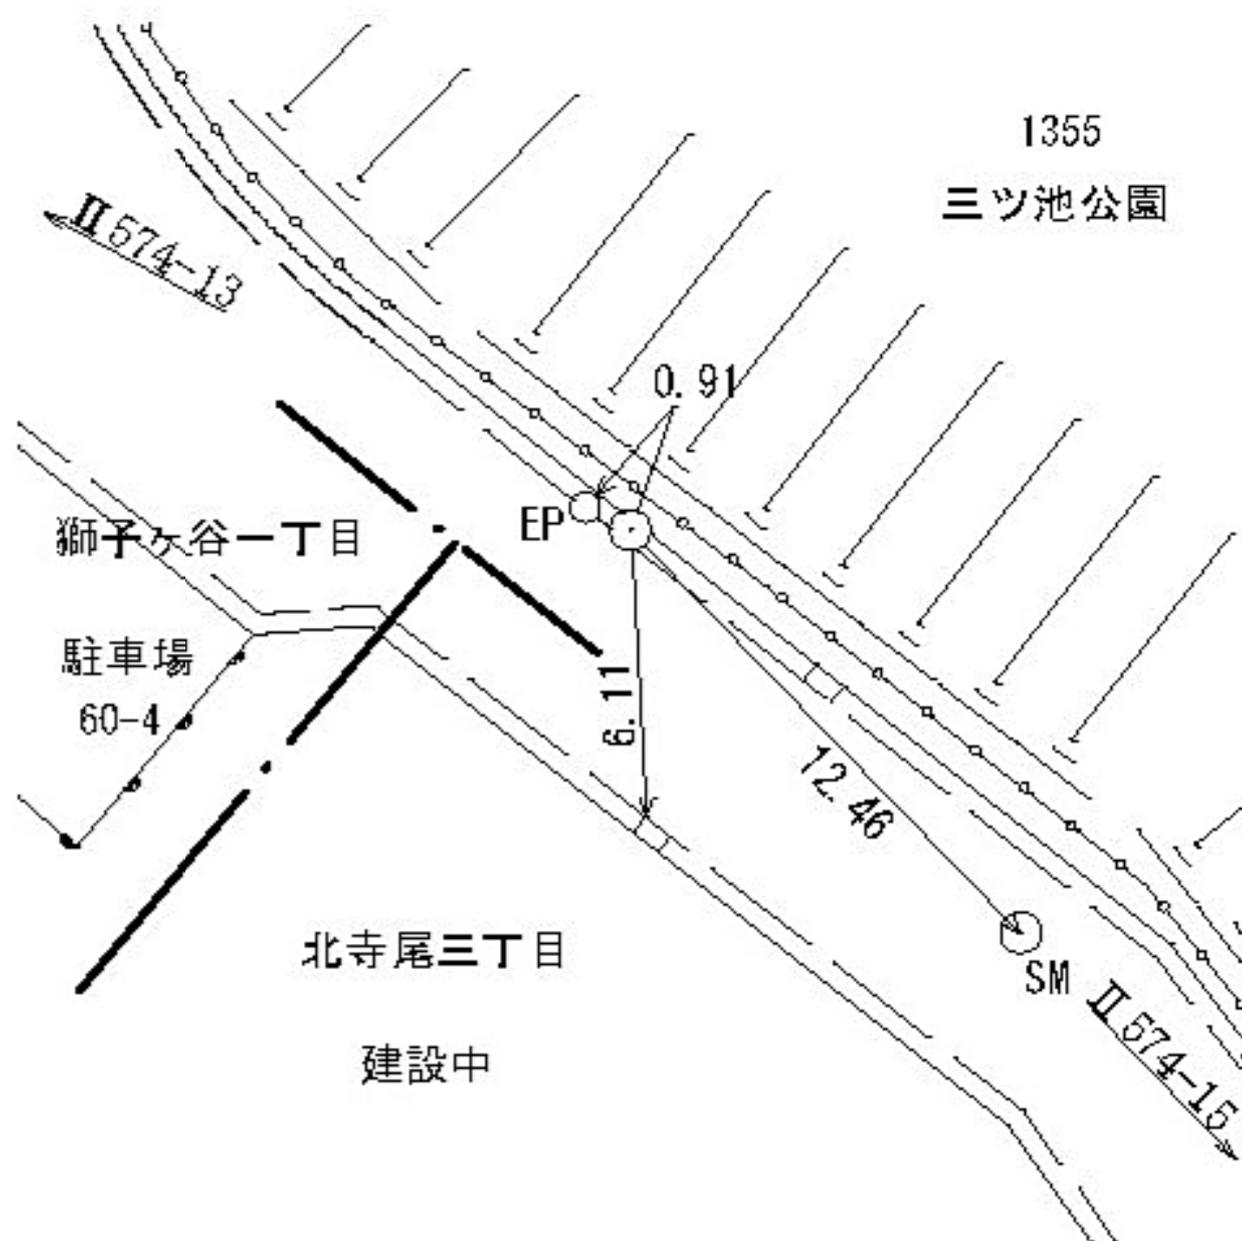

所在地

鶴見区北寺尾三丁目二三四一番地先

標識ノ種類

金属標。鋏。木杭

キザミ

点番号

15

線番号

II 574

要 図



所在地

鶴見区北寺尾三丁目一三四一番地先

標識ノ種類

金属標。鋌。木杭

点番号

16

線番号

II 574

キザミ

要

図

