

所在地

神奈川県篠原西町二―三四番地先

標識ノ種類

金属標。鋸。木杭

キザミ

線番号


Ⅱ 575

点番号

1

要

図

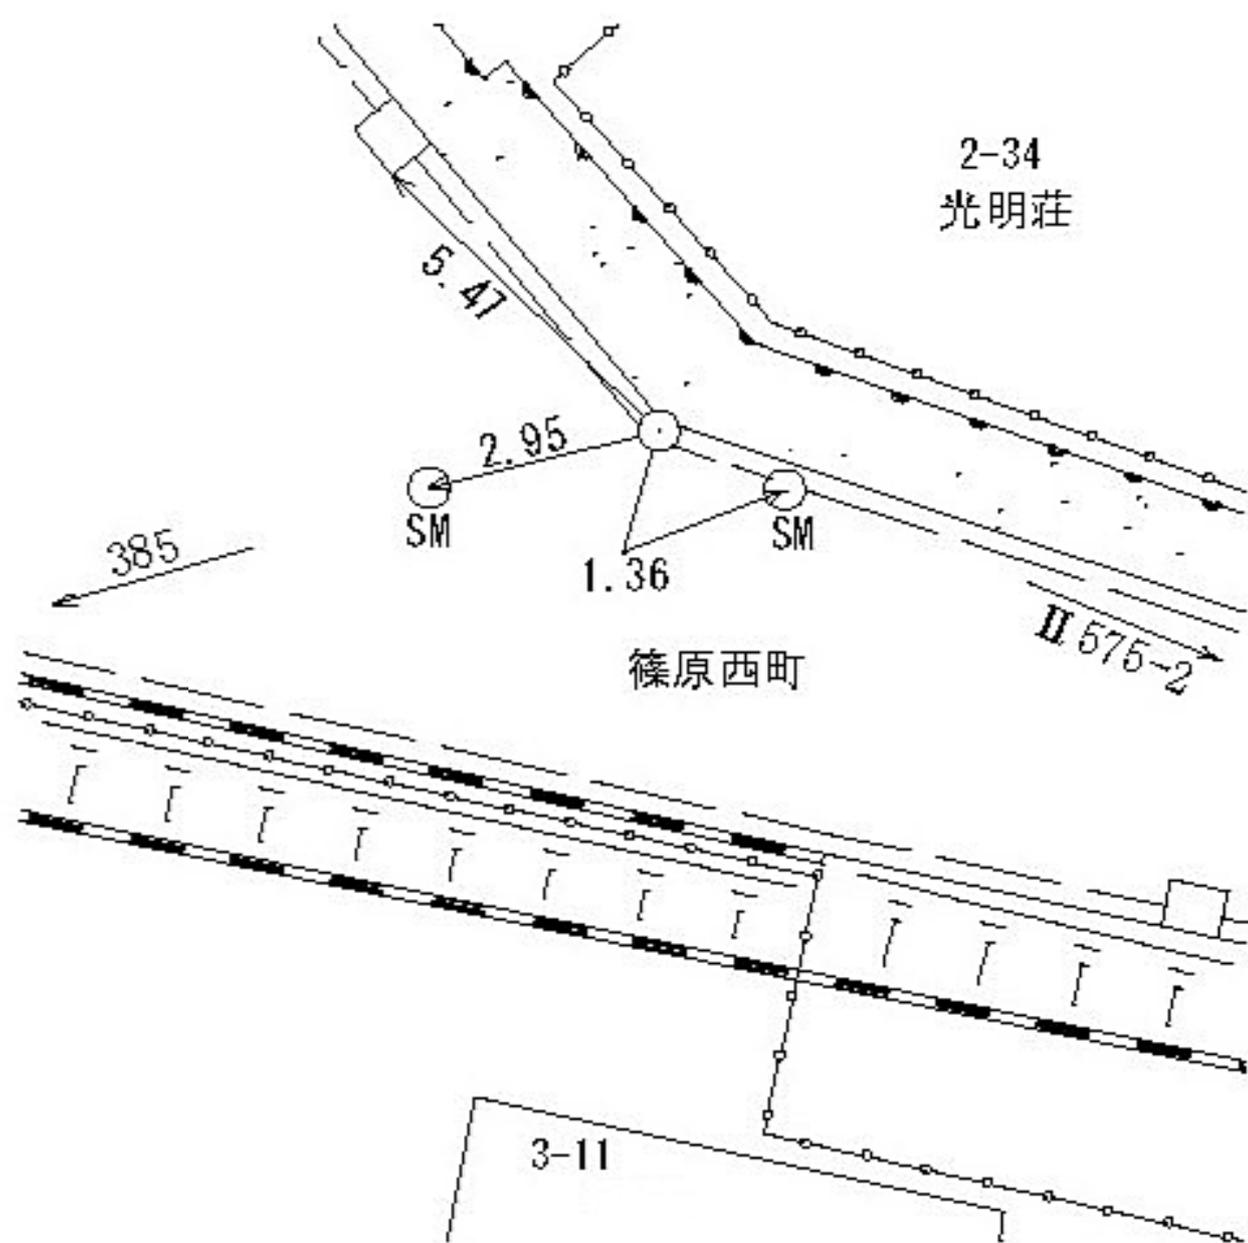

所在地

神奈川県篠原西町二一九番地先

標識ノ種類

金属標。鋏。木杭

キザミ

線番号


II 575

点番号

2

要

図

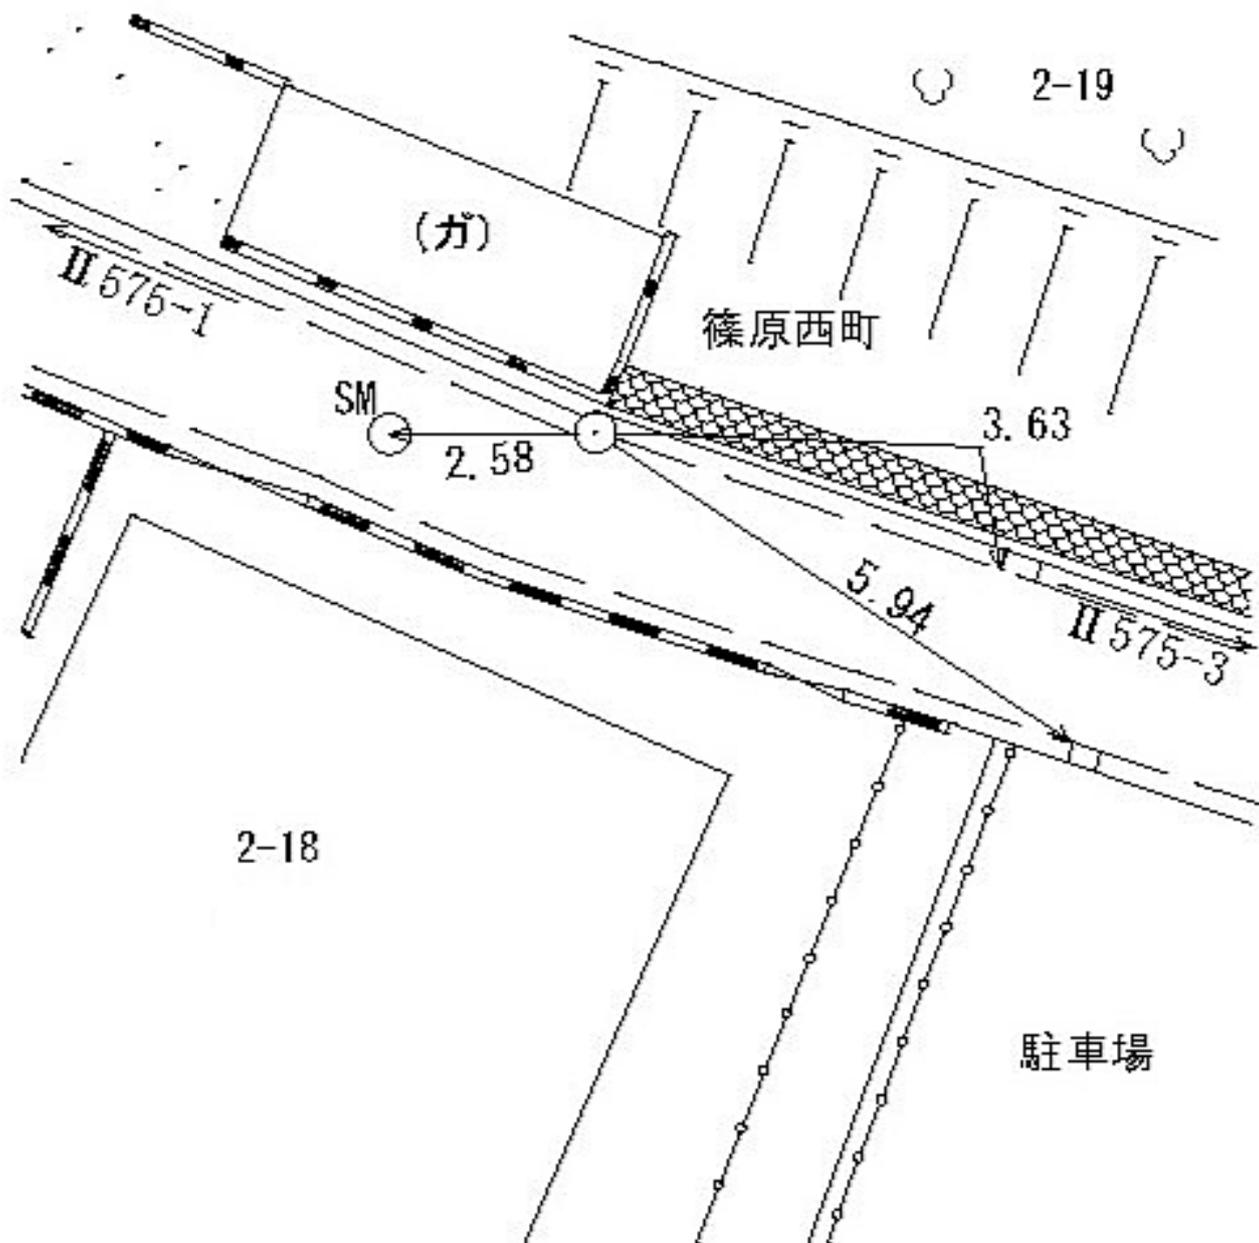

線番号	点番号	標識ノ種類	所在地
II 575	3	金属標 ◦ 鋌 ◦ 木杭 キザミ	神奈川県篠原西町一―四番地先
要 図			

所在地

神奈川県六角橋一丁目一九―九番地先

標識ノ種類

金属標 ◦ 鋳 ◦ 木杭

キザミ

線番号


II 575

点番号

4

要


図

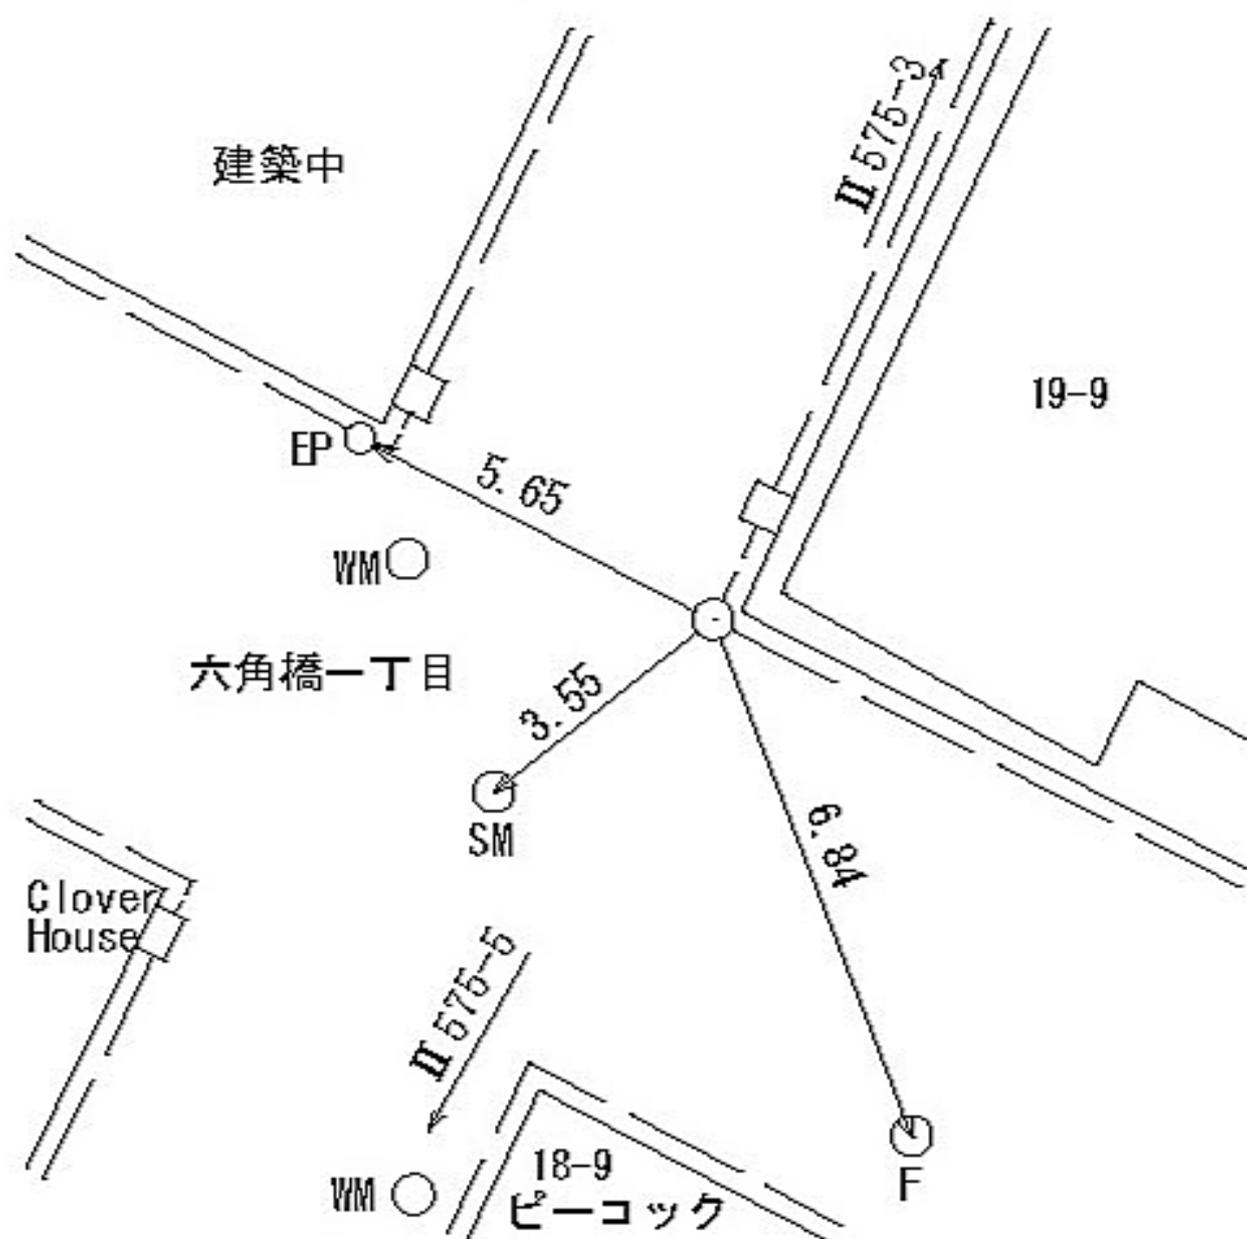

線 番 号	点 番 号	標 識 ノ 種 類	所 在 地
-------------	-------------	-----------	-------

II 575	5	金属標 。鋸。木杭	神奈川区六角橋一丁目一六一一五番地先
--------	---	---	--------------------

要 図	キザニ	
-----	-----	--

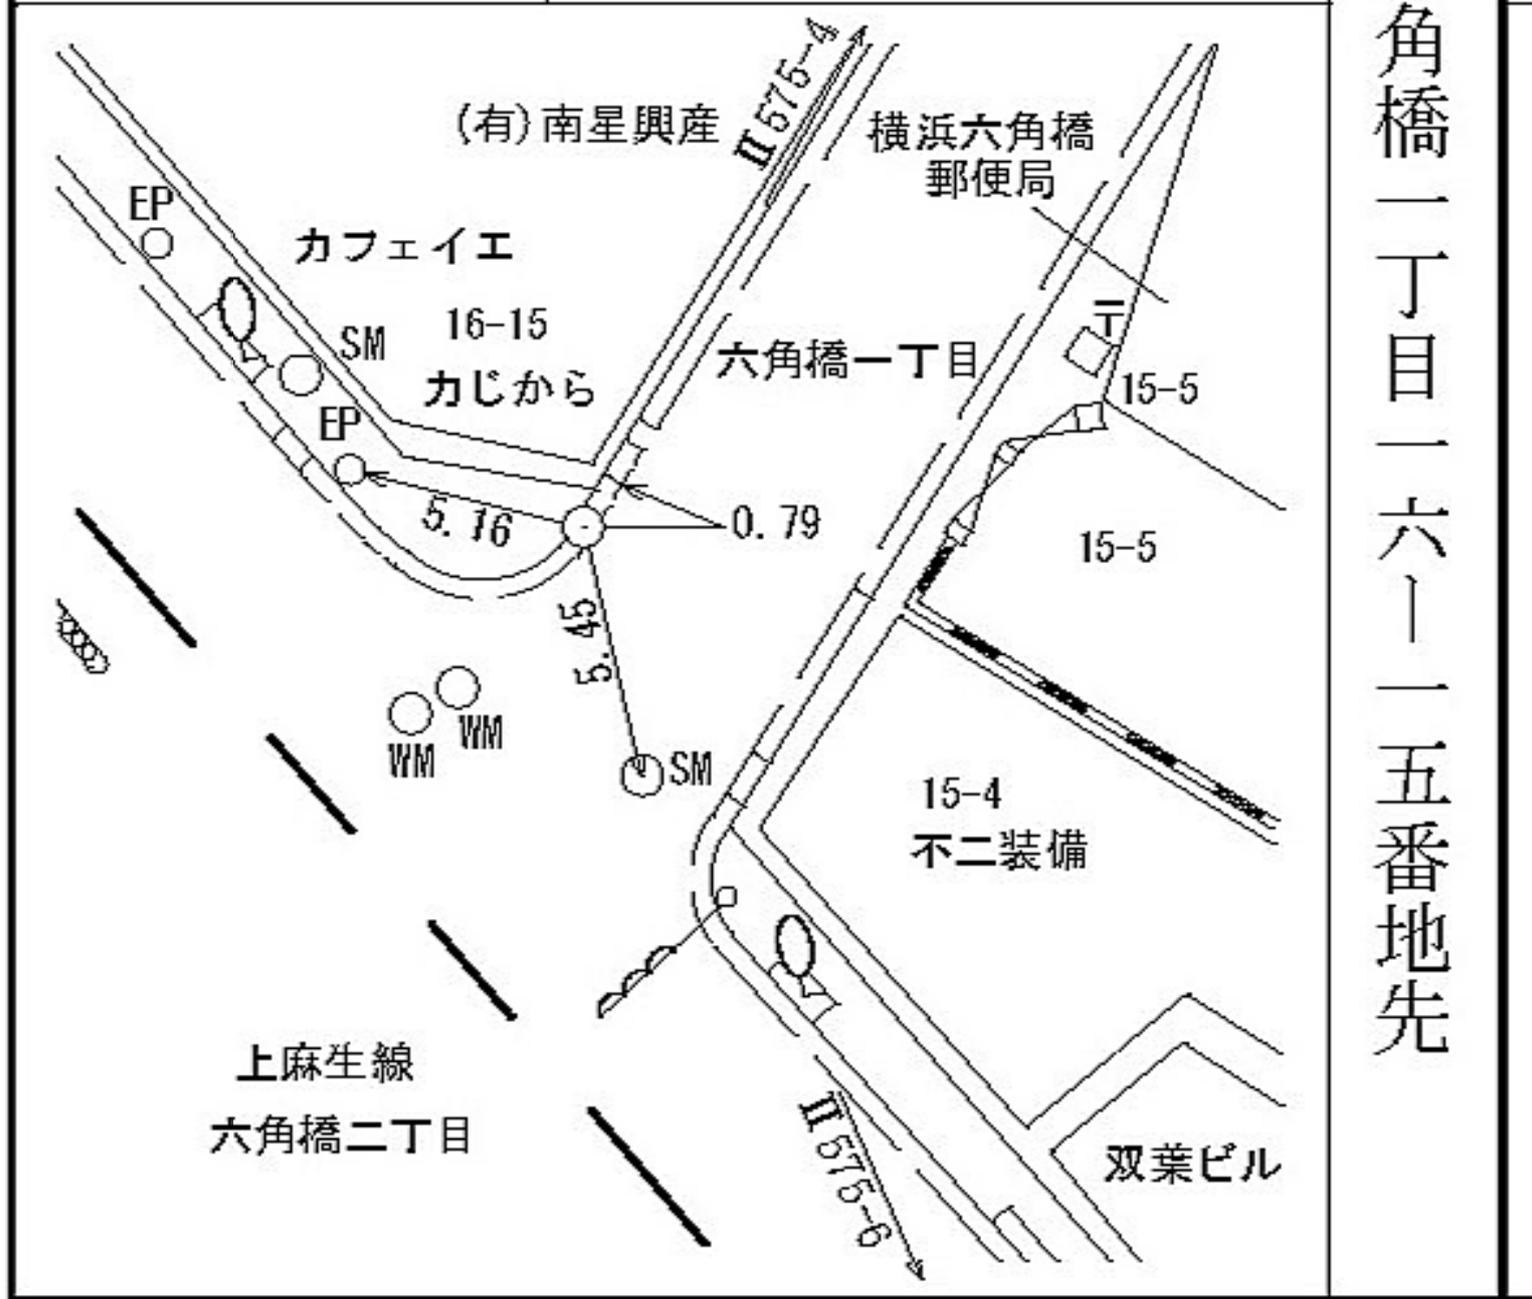

所在地

神奈川県六角橋二丁目一五―二八番地先

標識ノ種類

金属標 ◦ 鋌 ◦ 木杭

キザミ

線番号


II 575

点番号

6

要

図

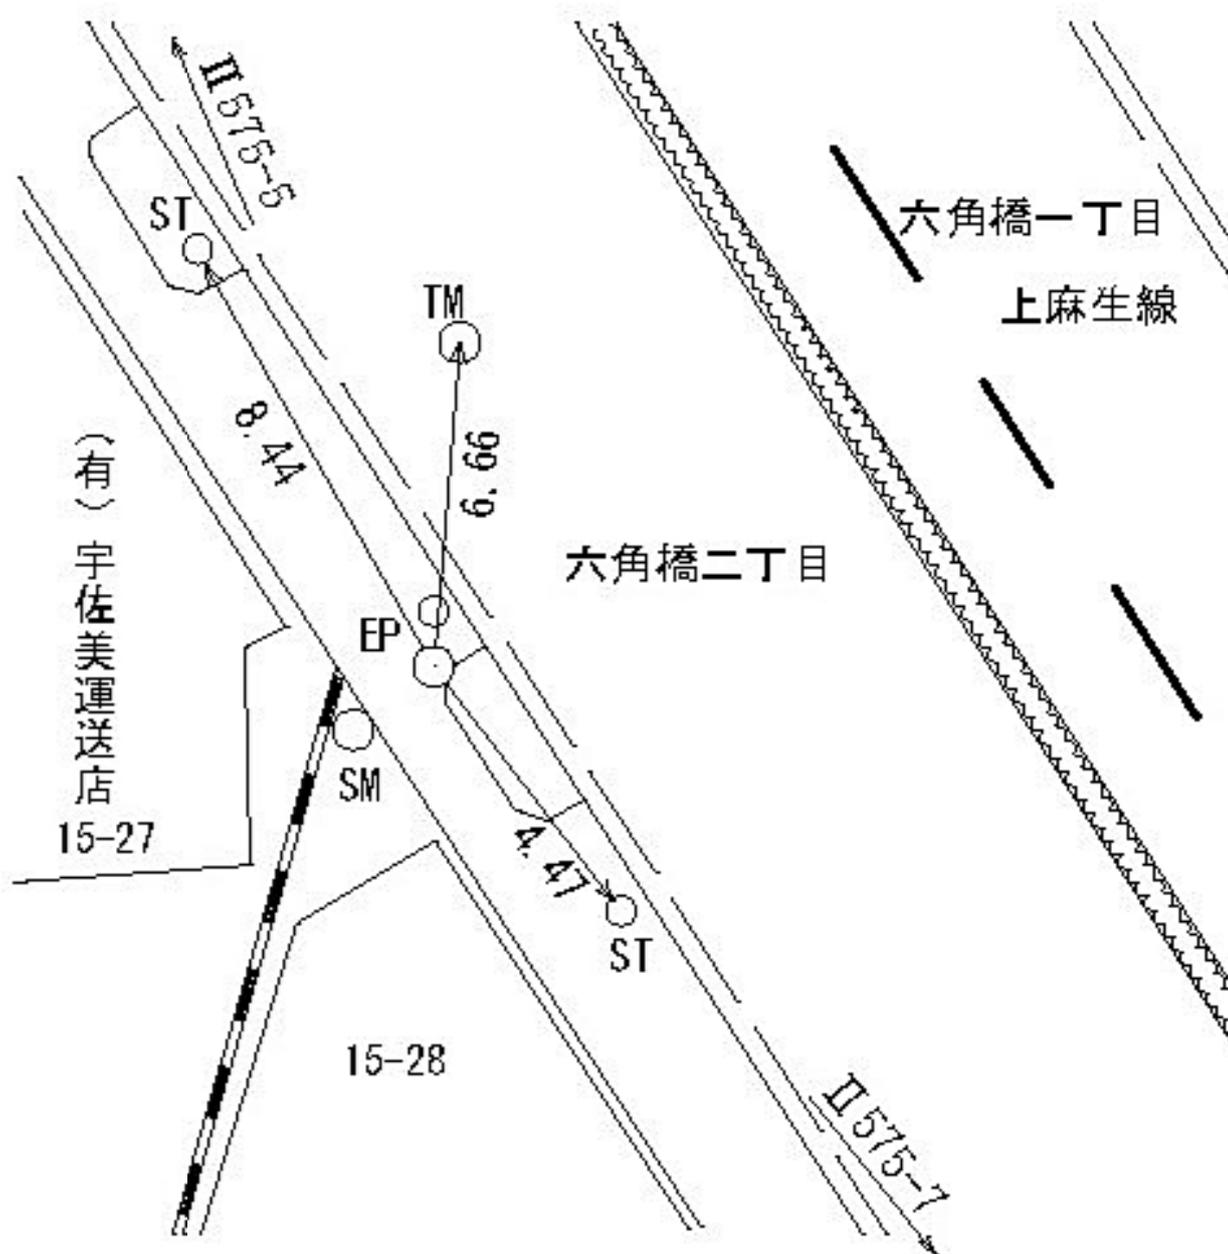

所在地

神奈川県六角橋二丁目一一九番地先

標識ノ種類

金属標。鋏。木杭

点番号


7

線番号

II 575

キザミ

要 図

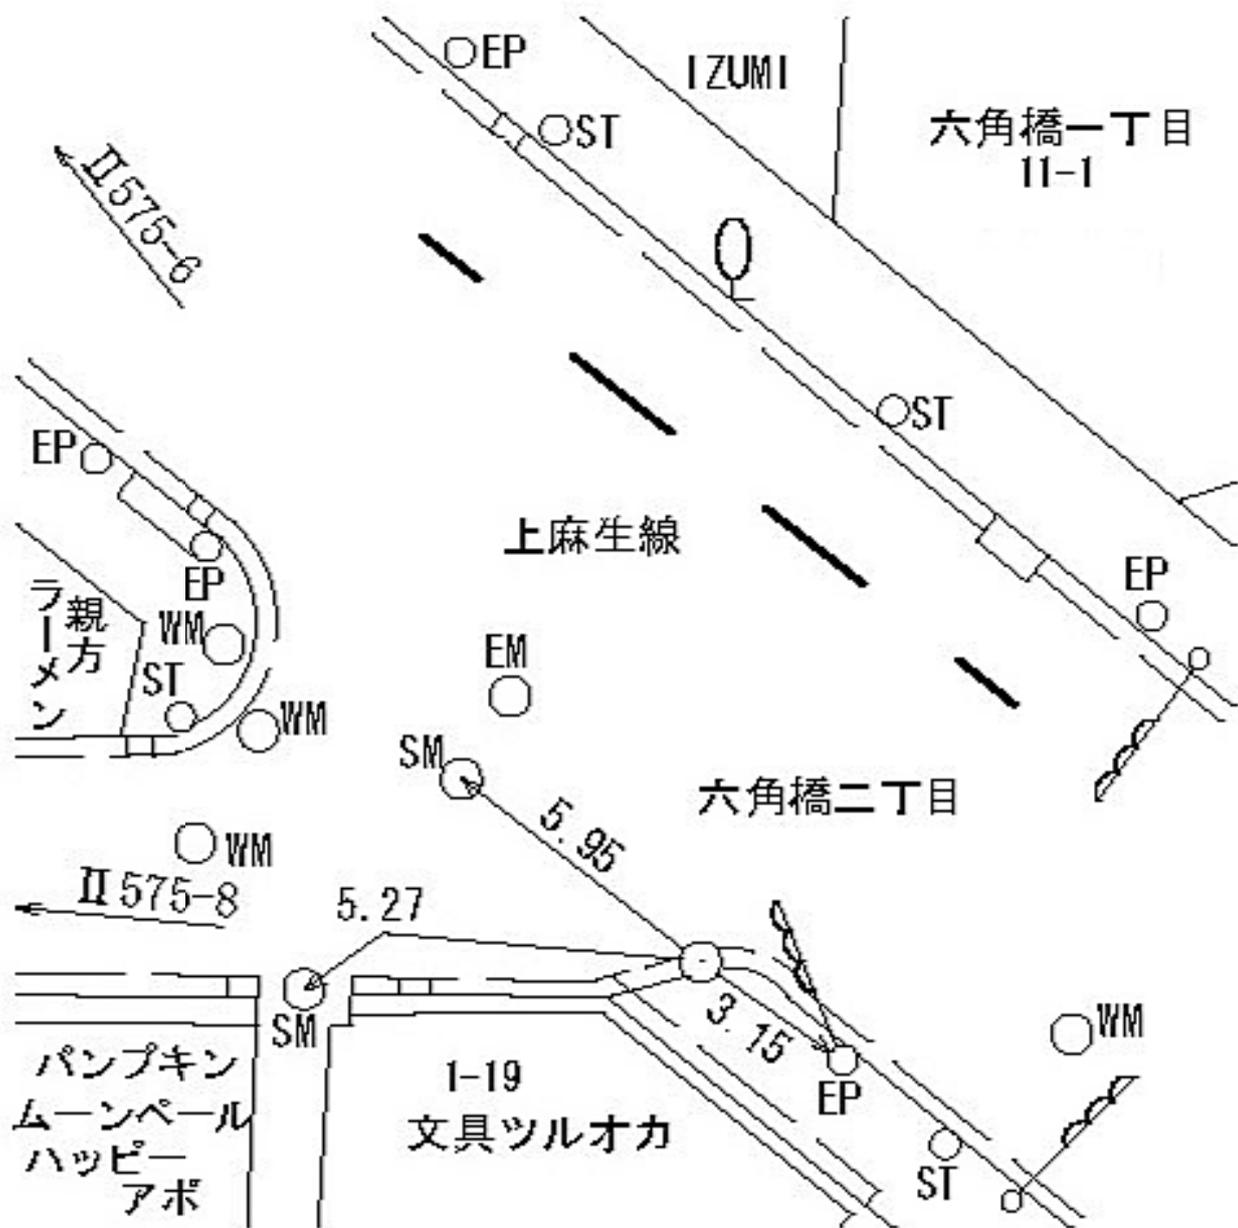

所在地

神奈川県六角橋二丁目二一八番地先

標識ノ種類

金属標。鋏。木杭

点番号

8

線番号

II 575

キザミ

要 図



所在地

神奈川県六角橋二丁目一〇一―番地先

標識ノ種類

金属標。鋌。木杭

点番号


9

線番号

II 575

キザミ

要 図

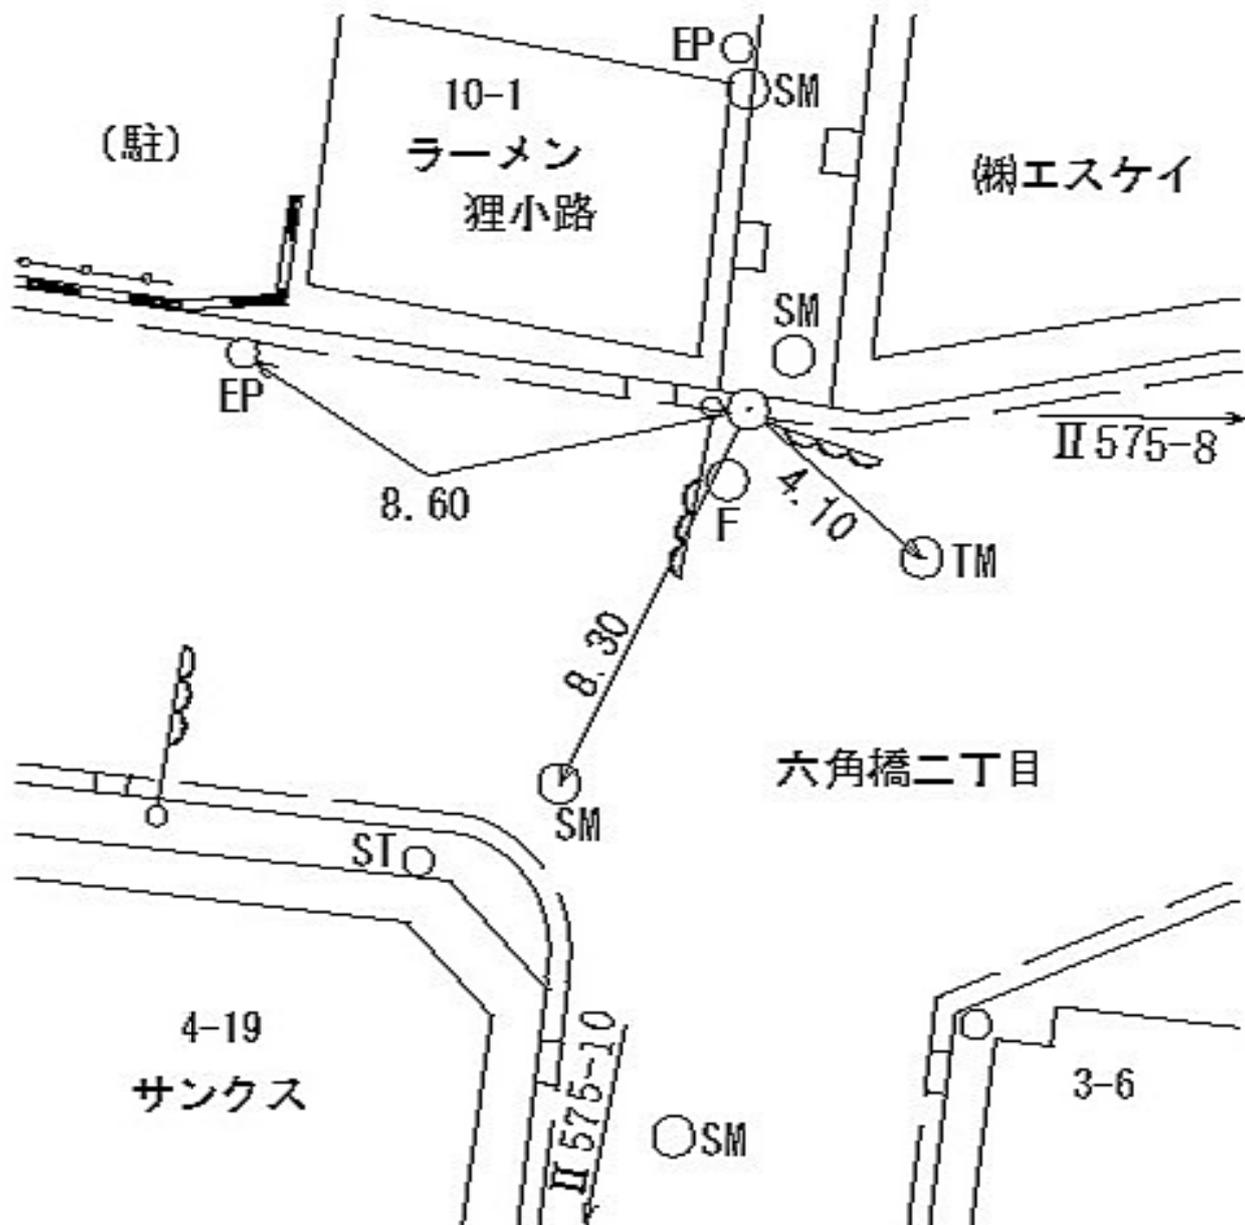

所在地

神奈川県六角橋三丁目一八―三番地先

標識ノ種類

金属標 ◦ 鋌 ◦ 木杭

キザミ

線番号


II 575

点番号

10

要

図

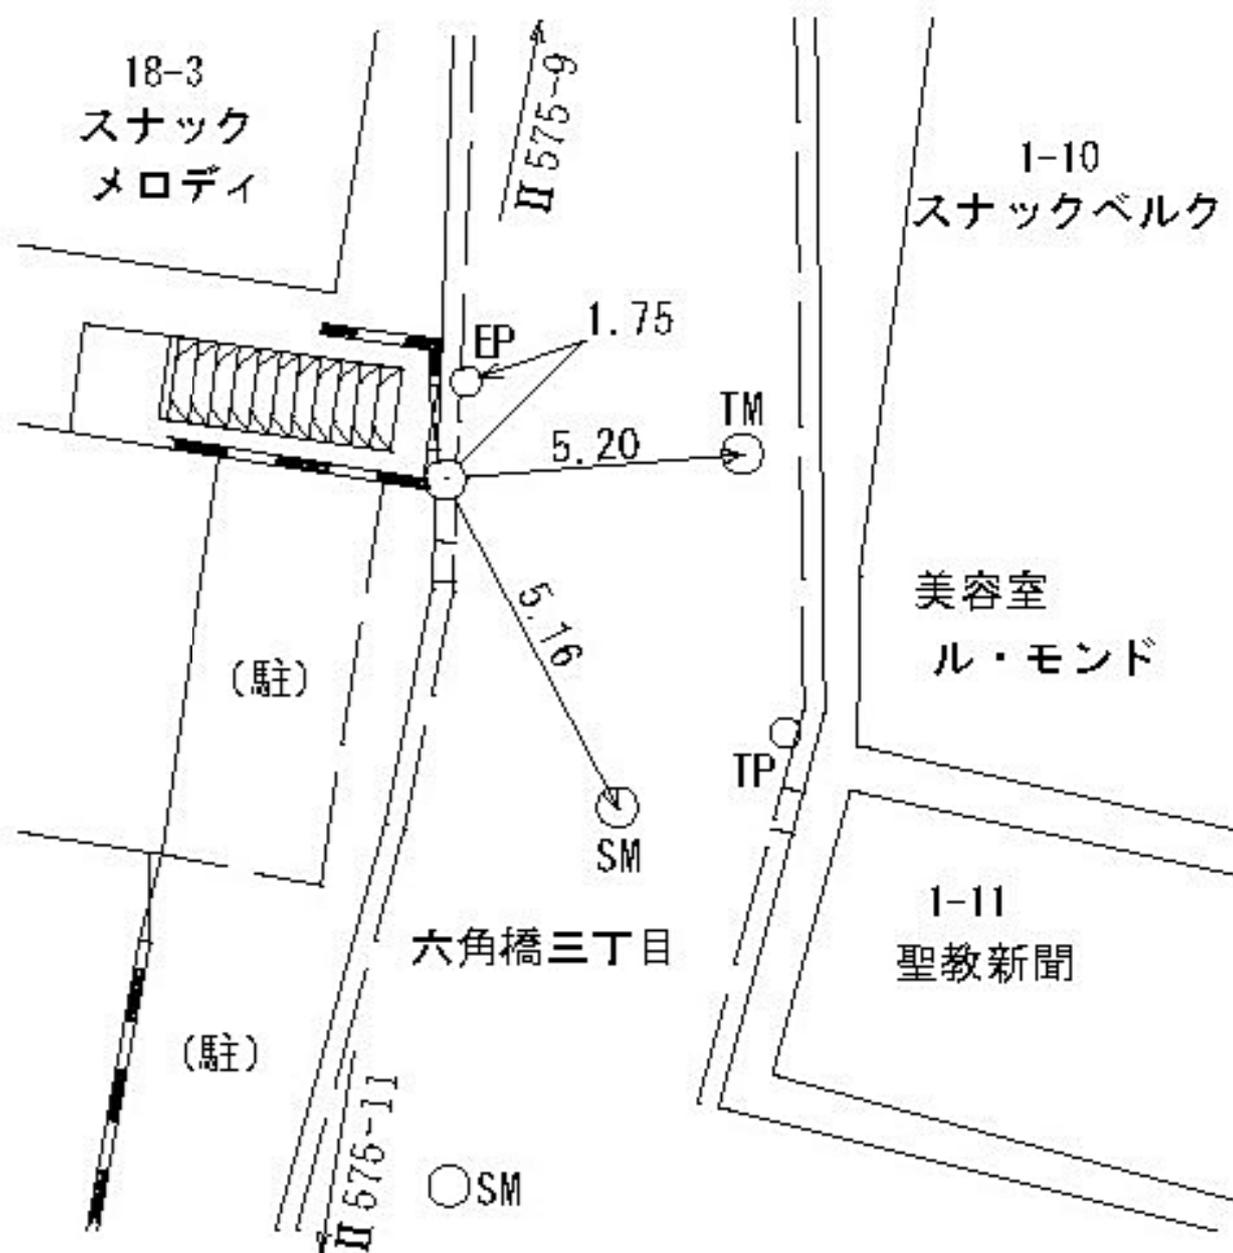

所在地

神奈川県六角橋三丁目一九番地先

標識ノ種類

金属標。鋸。木杭

キザミ

線番号

II 575

点番号

11

要

図



所在地

神奈川県六角橋三丁目二三一〇番地先

標識ノ種類

金属標。鋏。木杭

点番号


12

線番号

II 575

キザミ

要 図

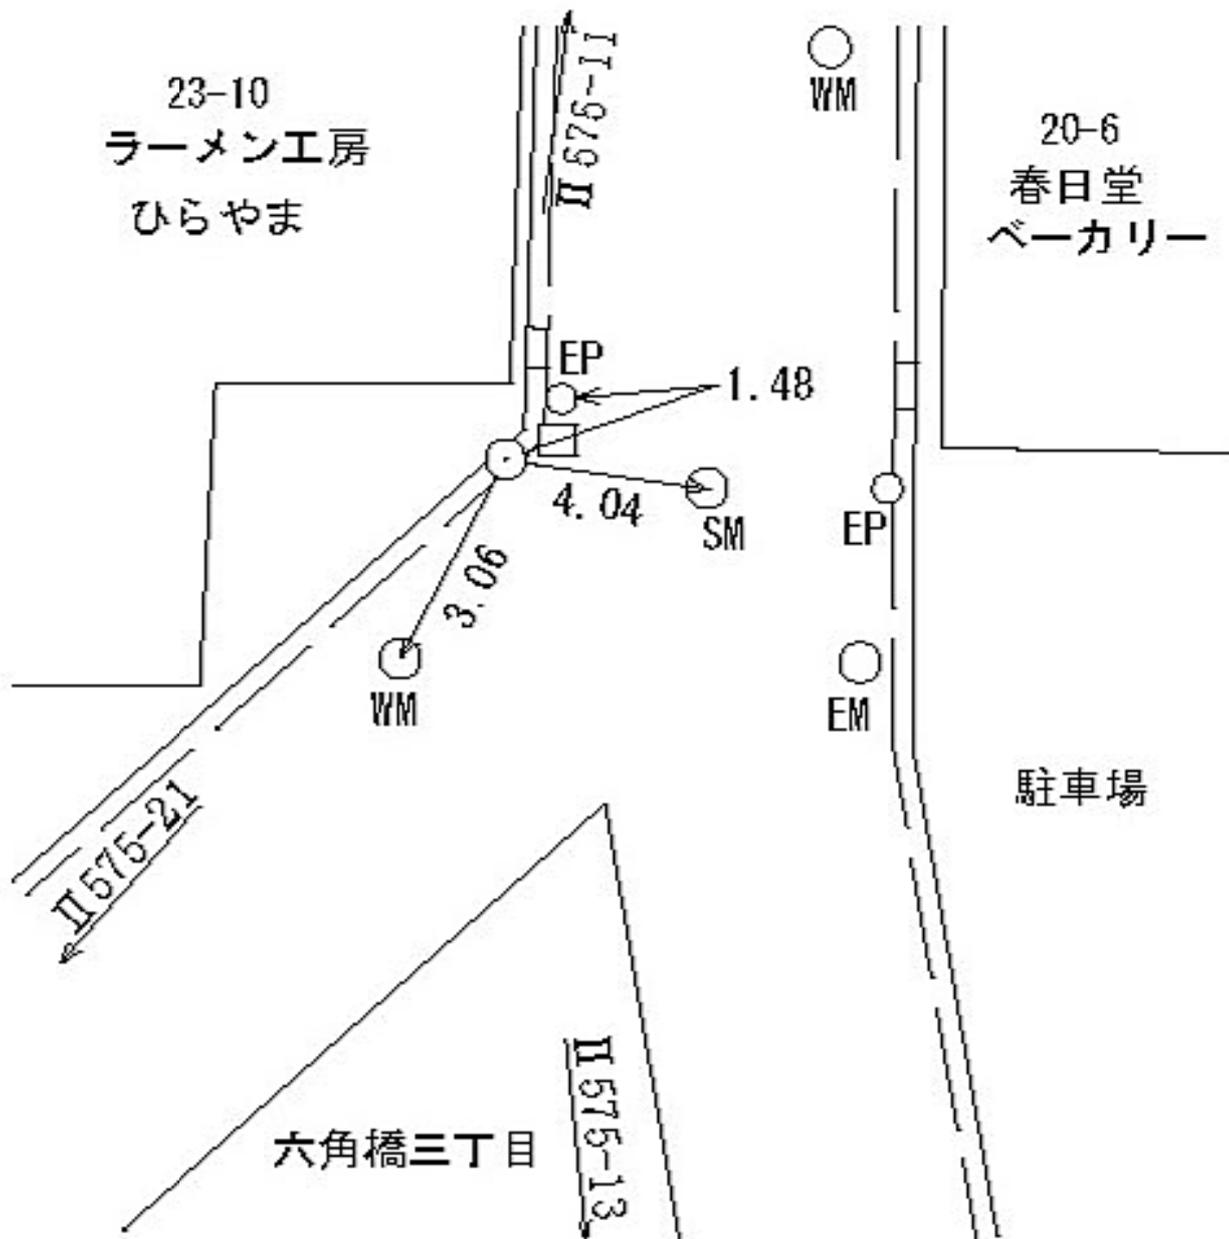

所在地

神奈川県中区丸四三番地先

標識ノ種類

金属標 ◦ 鋌 ◦ 木杭

キザミ

線番号


II 575

点番号

13

要

図

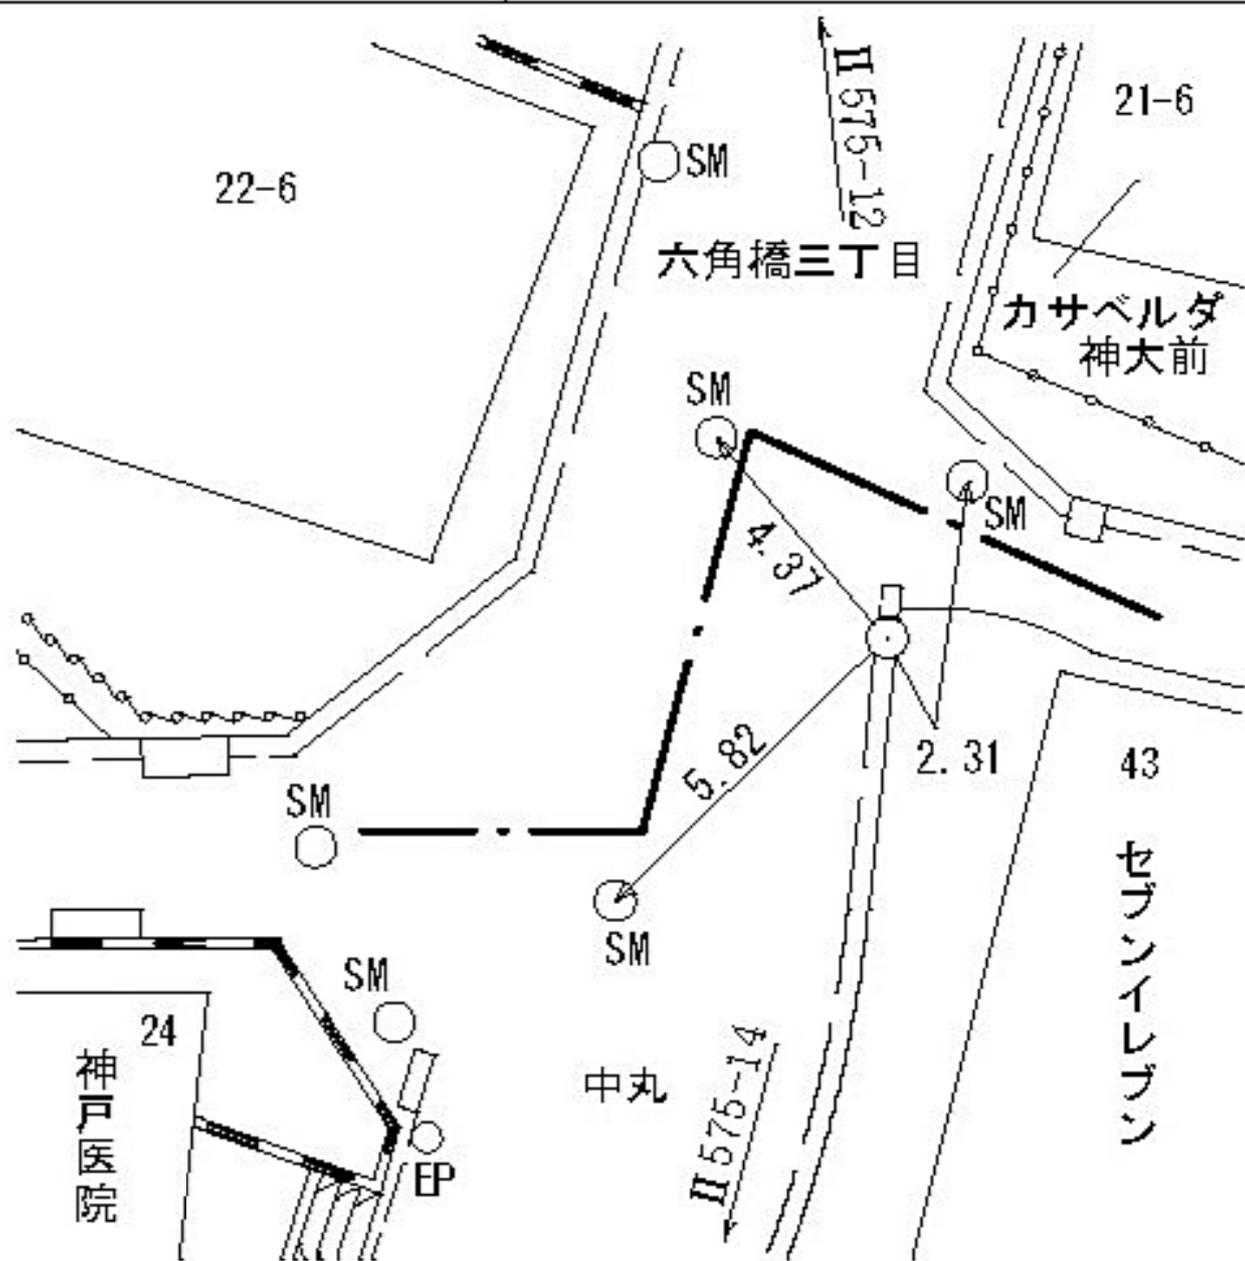

線
番
号

点
番
号

標 識 ノ 種 類

所 在 地

II 575

14

金属標 ◦ 鋸 ◦ 木杭

神奈川区中丸三八番地先

要

図

キザミ



所在地

神奈川県区齊藤分町一五一番地先

標識ノ種類

金属標。鋳。木杭

キザミ


点番号

16


線番号

II 575

要 図

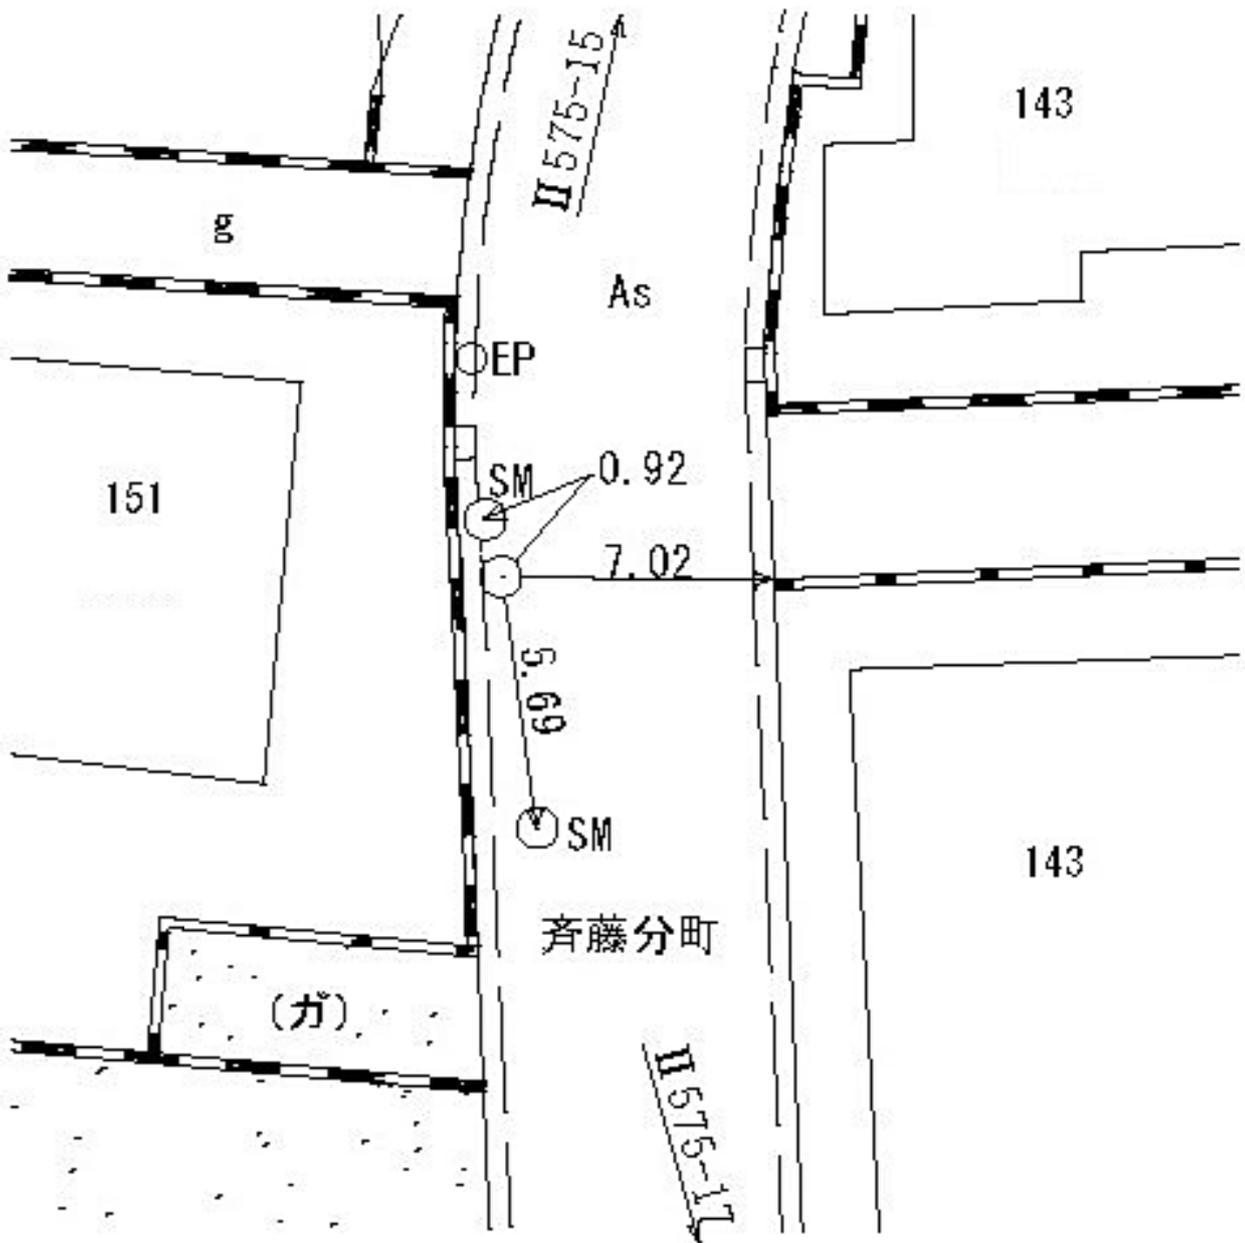

線番号	点番号	標識ノ種類	所在地
II 575	17	(金属標) ◦ 鋌 ◦ 木杭 キザミ	神奈川区旭ヶ丘五八番地先
要 図			

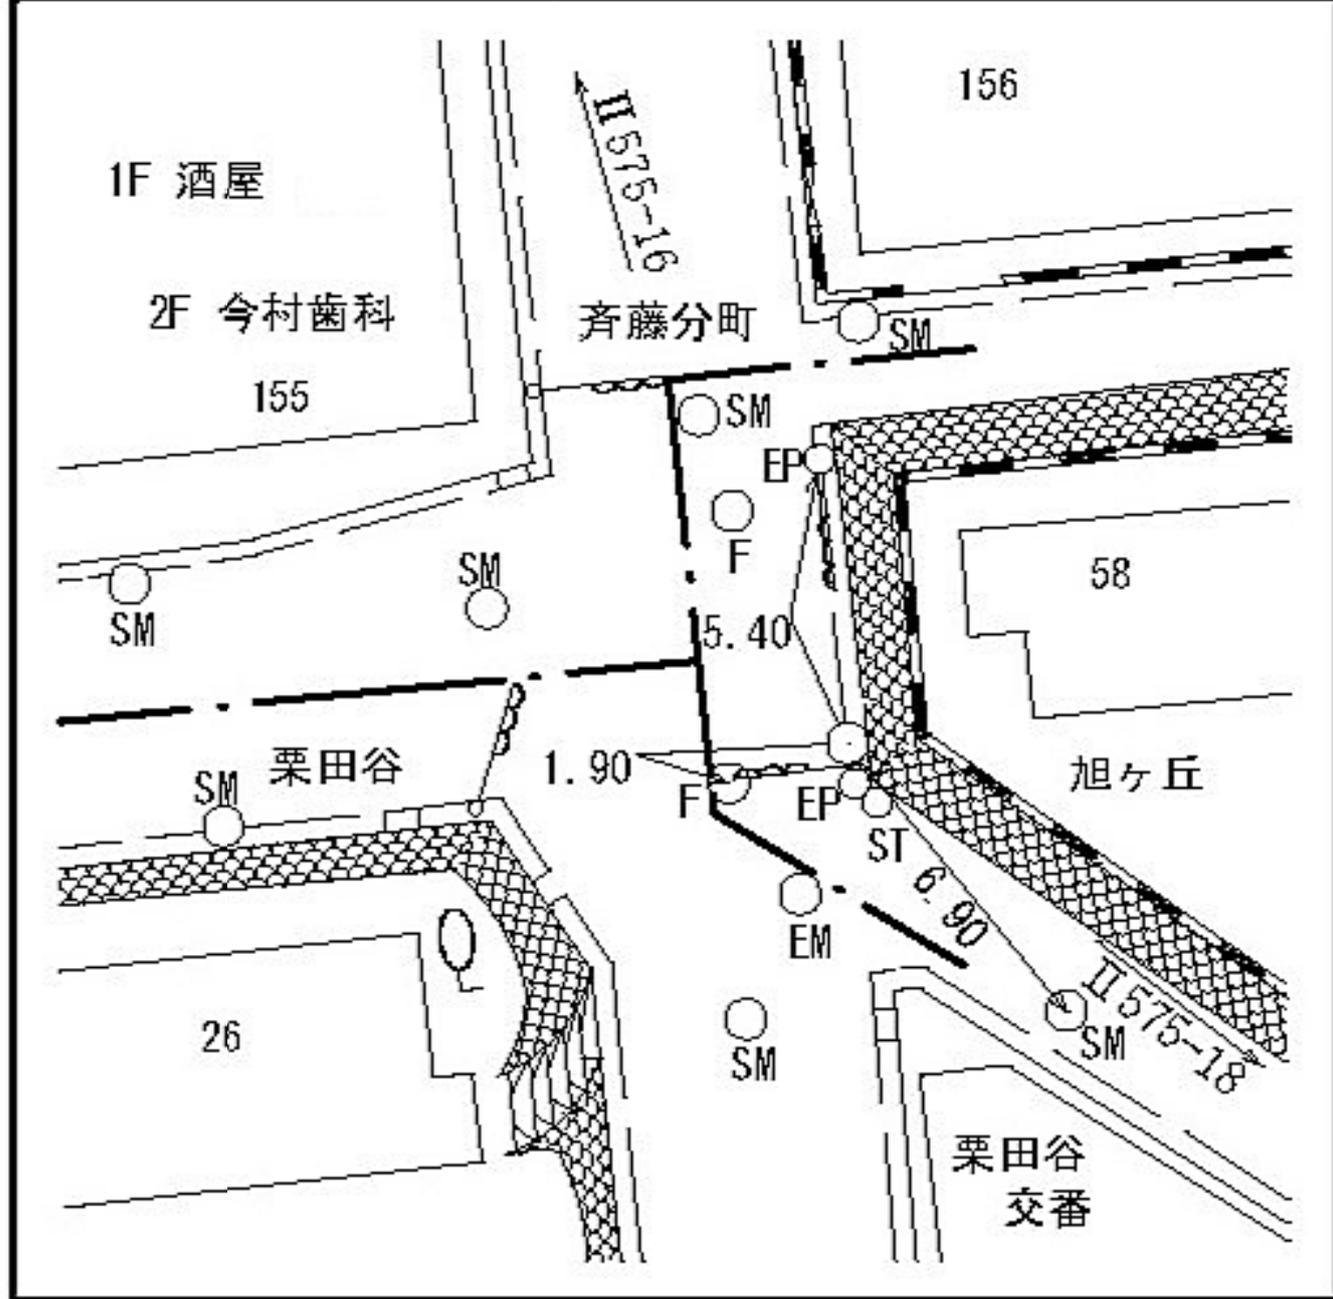

所在地

神奈川県旭ヶ丘二五―四一番地先

標識ノ種類

金属標。鋳。木杭

点番号


18

線番号

II 575

キザミ

要 図

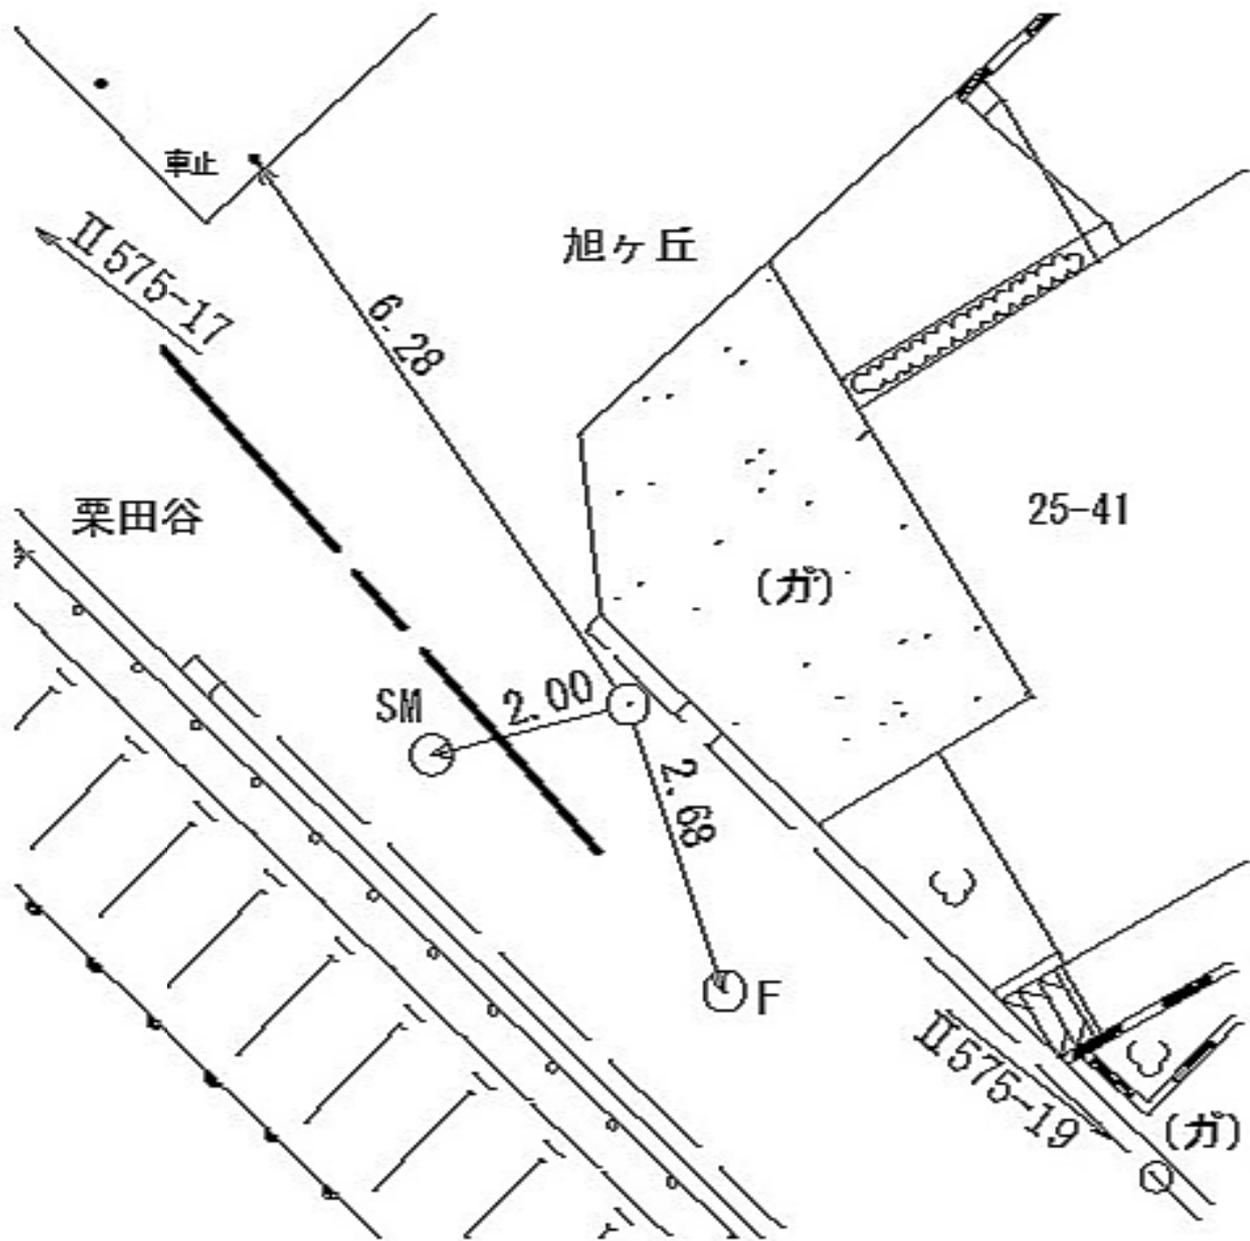

所在地

神奈川県栗田谷九一九番地先

標識ノ種類

金属標 ◦ 鋳 ◦ 木杭

点番号


19

線番号

II 575

キザミ

要 図

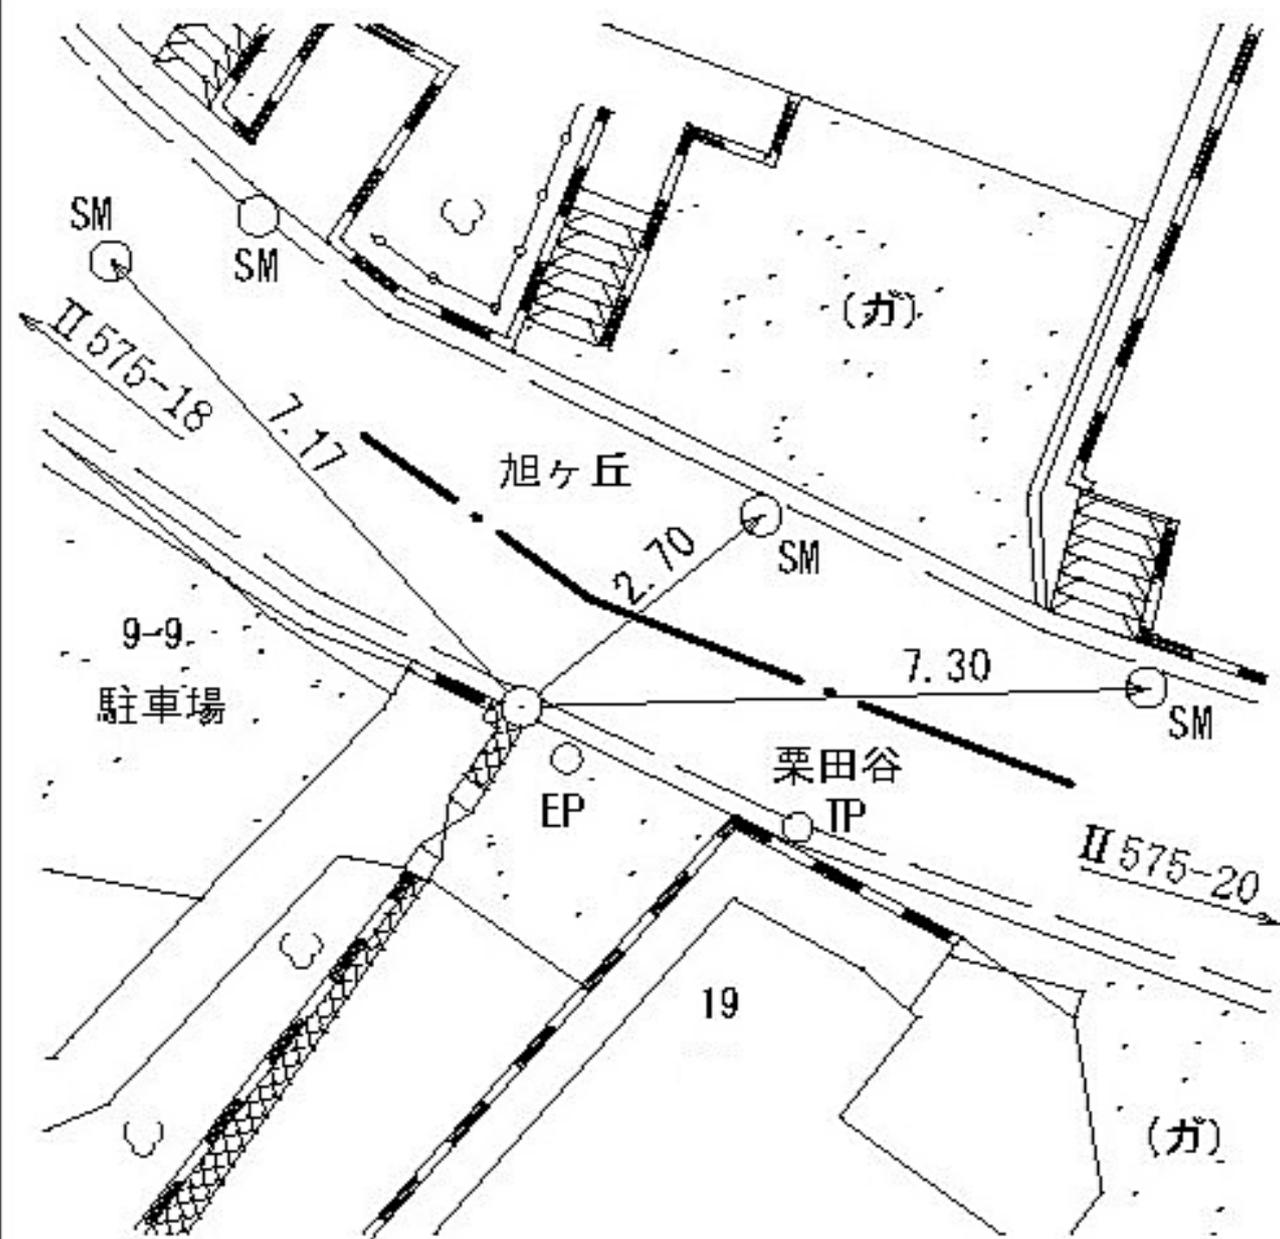

所在地

神奈川県旭ヶ丘五二番地先

標識ノ種類

金属標。鋏。木杭

点番号

20


線番号

II 575

キザミ

要

図

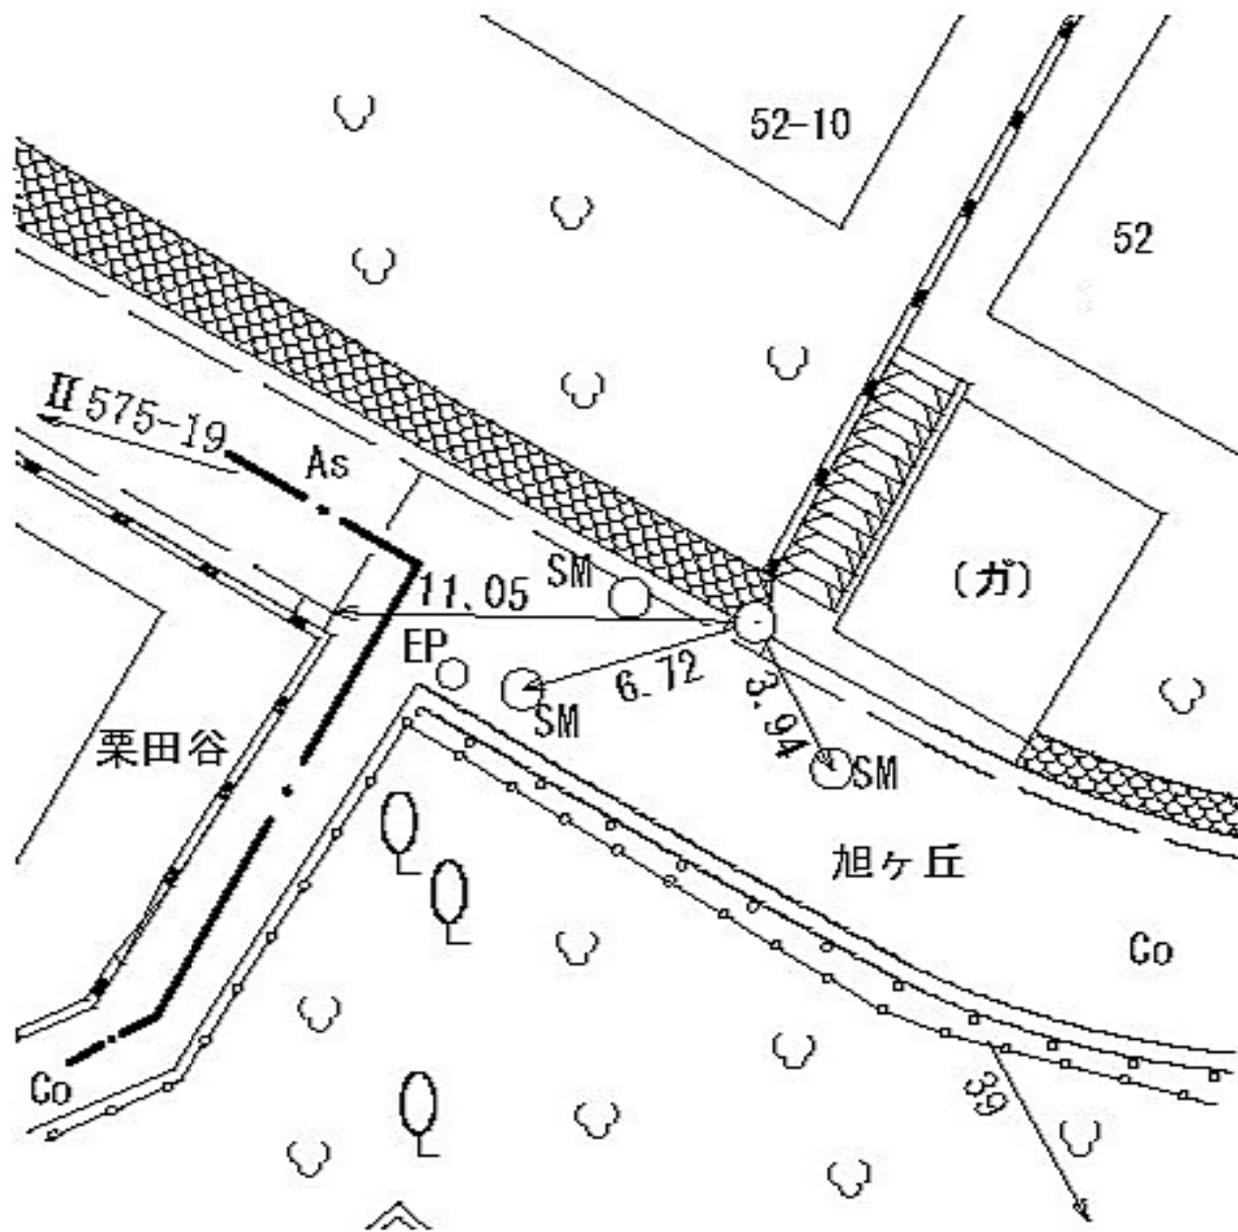

線
番
号

点
番
号

標 識 ノ 種 類

所 在 地

Ⅱ 575

21


金属標 ◦ 鋌 ◦ 木杭

神奈川区中丸二二番地先

要

図

キザミ

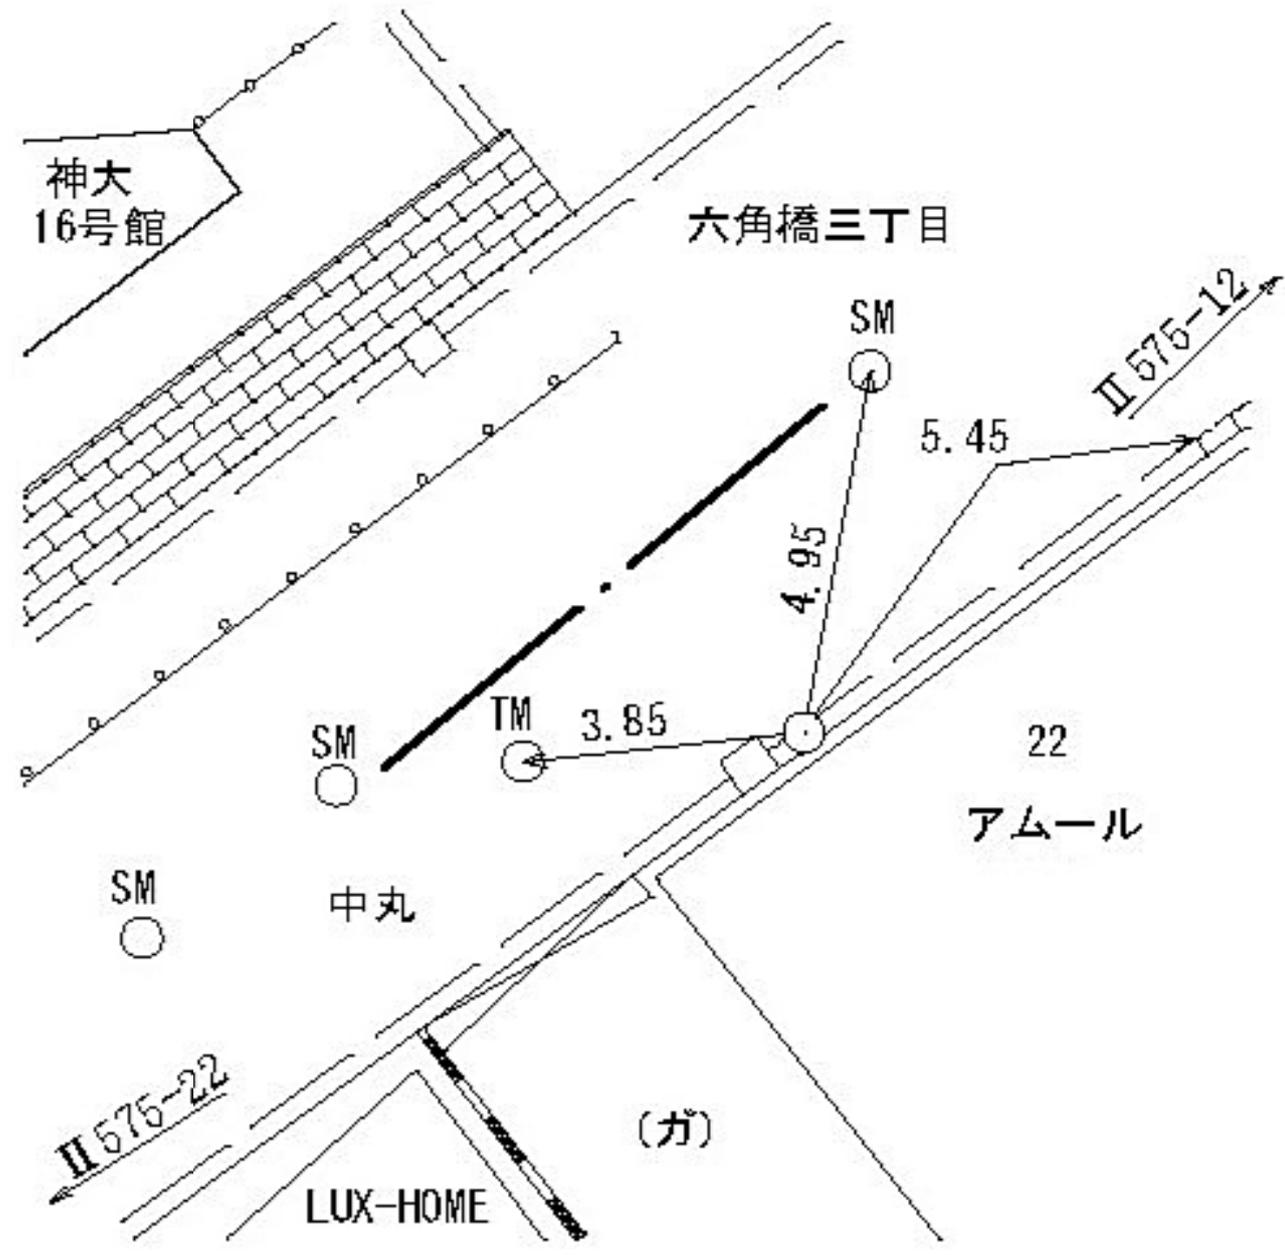

所在地

神奈川県六角橋四丁目六五四番地先

標識ノ種類

金属標。鋌。木杭

点番号


22

線番号

II 575

キザミ

要 図

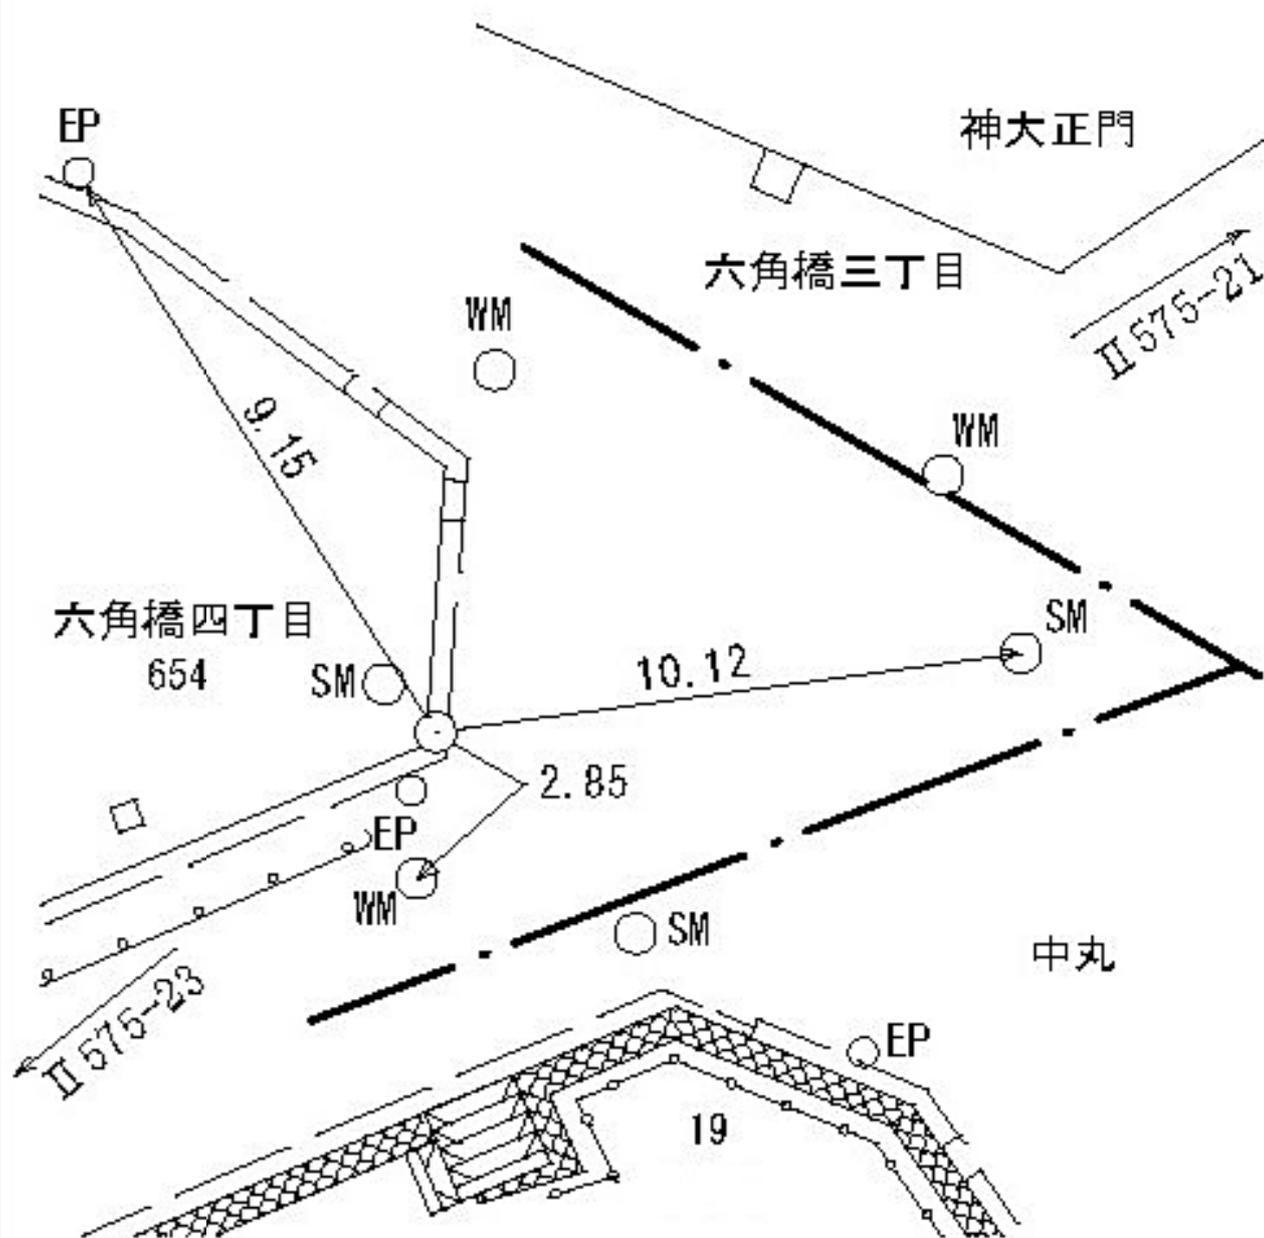

線
番
号

点
番
号

標 識 ノ 種 類

所
在
地

Ⅱ 575

23


金属標 ◯ 鋸 ◯ 木杭

神奈川区六角橋四丁目二一〇番地先

要

図

キザミ

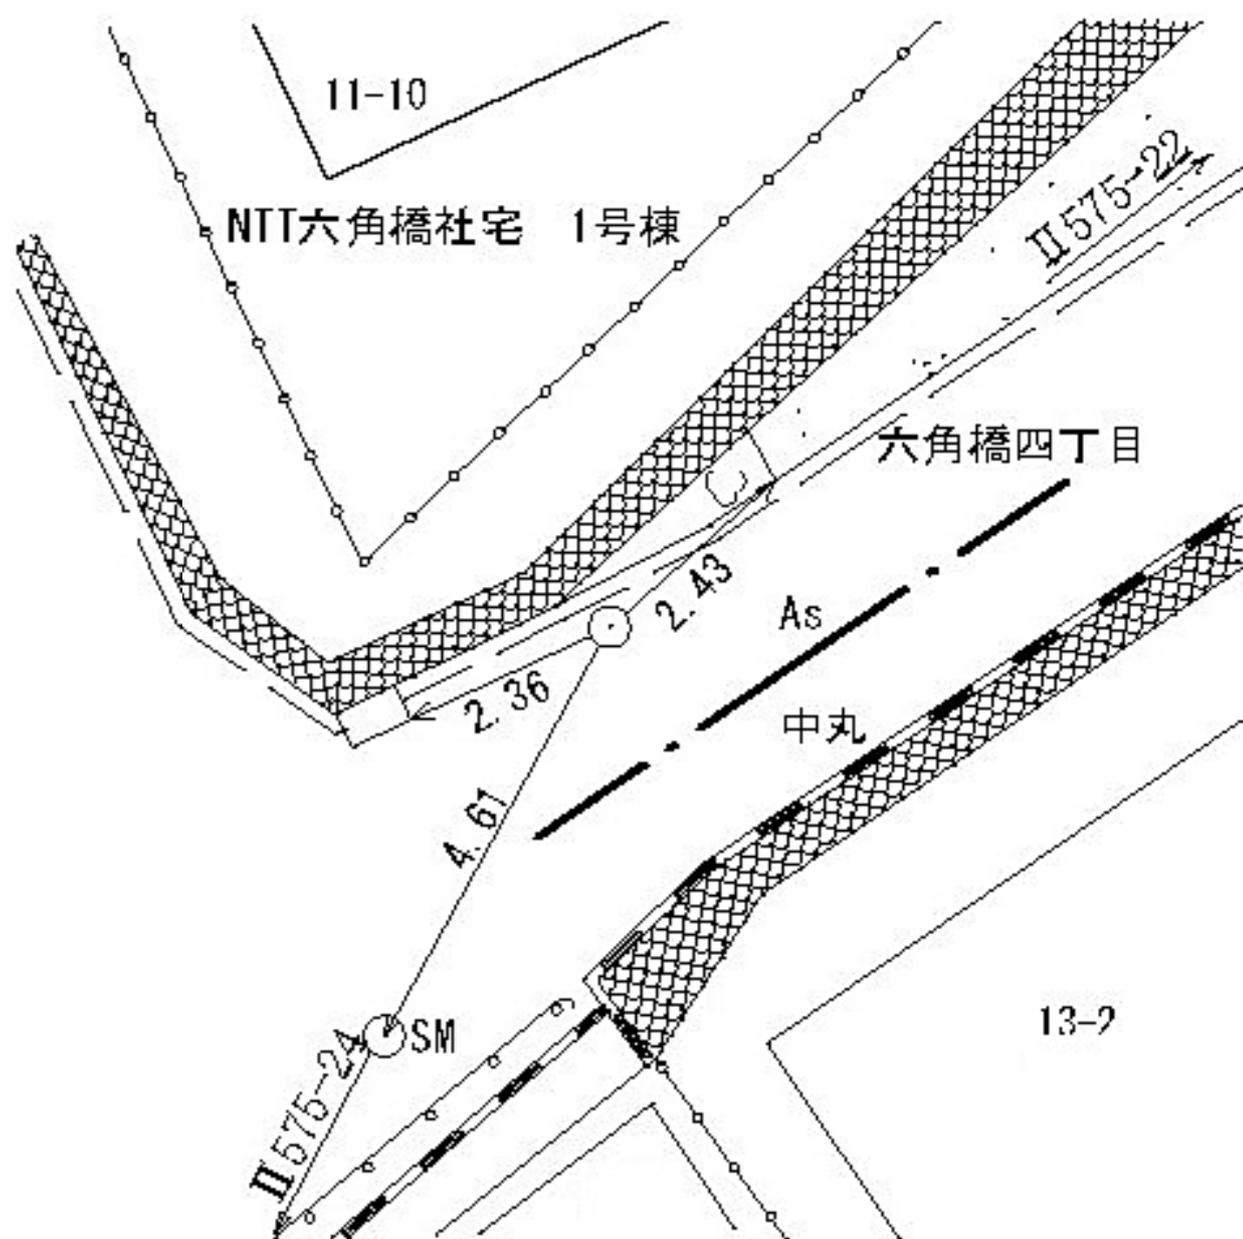

所在地

神奈川県中丸八番地先

標識ノ種類

金属標 ◦ 鋌 ◦ 木杭

キザ三

線番号


II 575

点番号


24

要

図

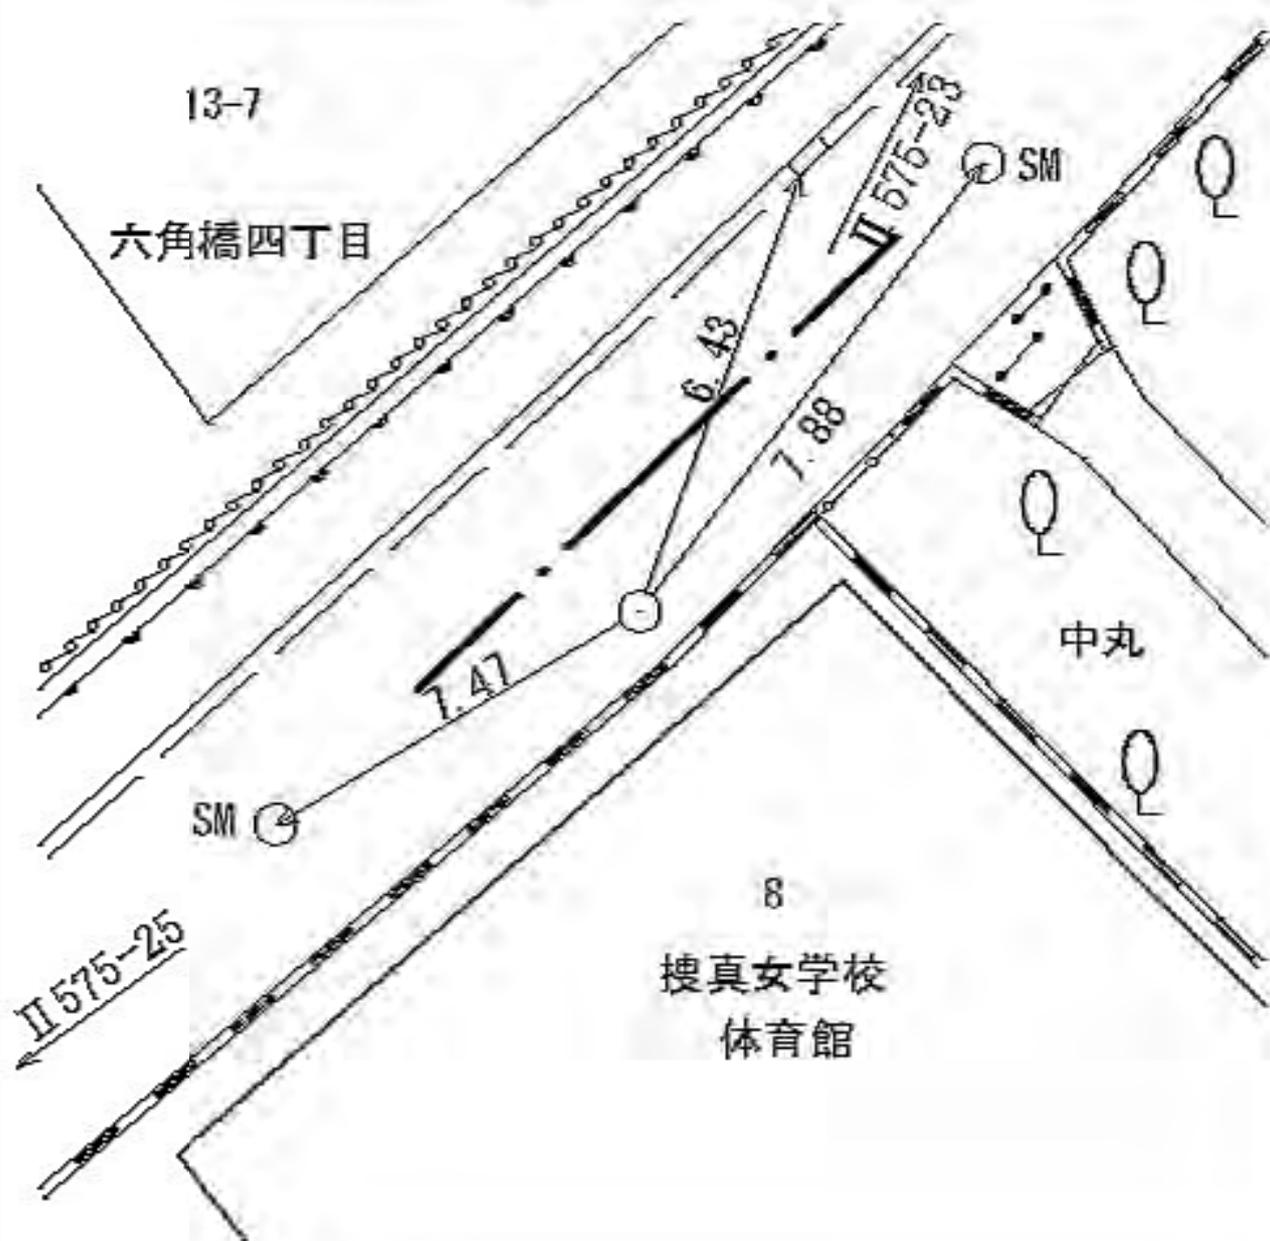

線 番 号	点 番 号	標 識 ノ 種 類	所 在 地
II 575	25	金属標。鋸。木杭 キザミ	神奈川県六角橋四丁目一三一〇番地先
要 図			

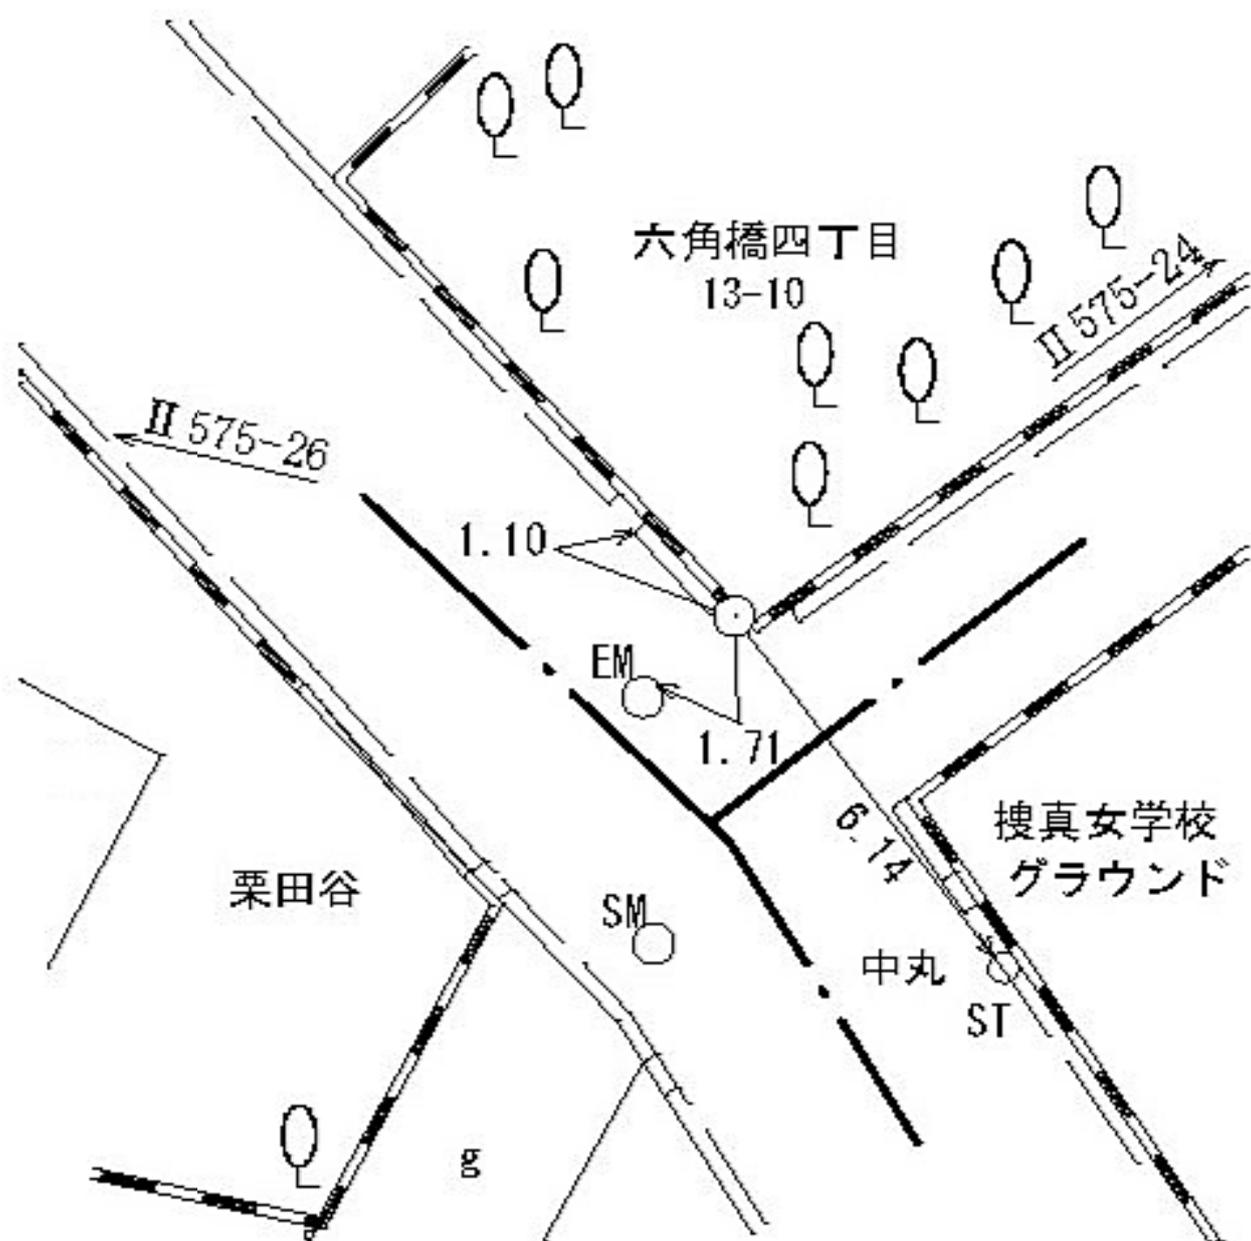

所在地

神奈川県六角橋四丁目一四―九番地先

標識ノ種類

金属標。鋌。木杭

点番号


26

線番号

II 575

キザミ

要 図

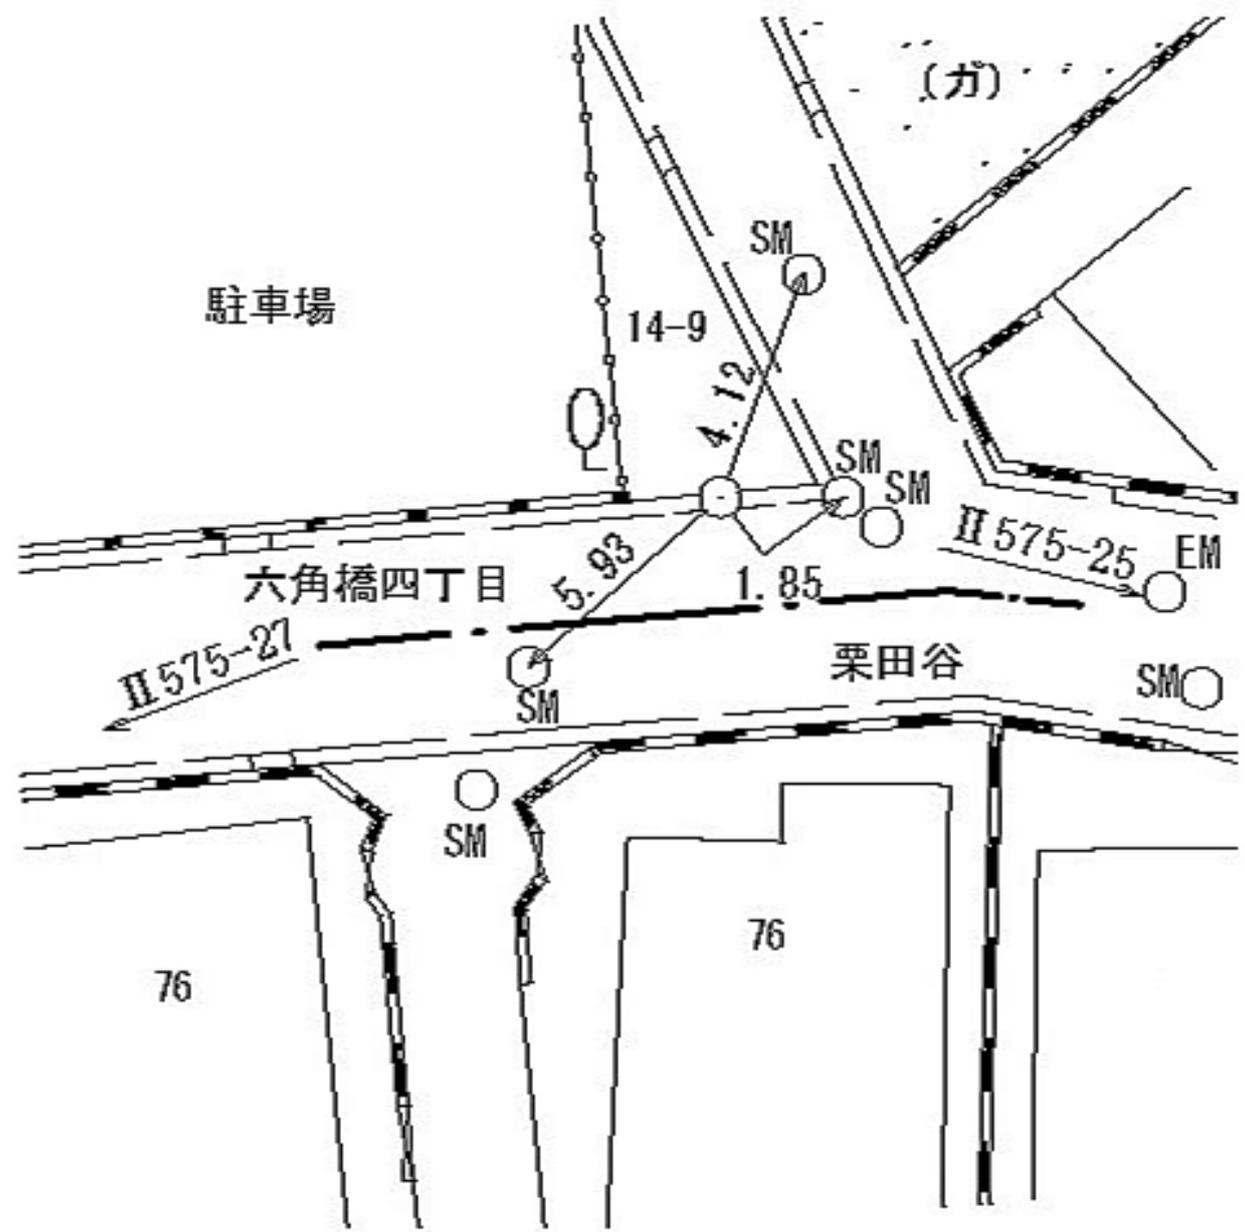

線
番
号

点
番
号

標 識 ノ 種 類

所
在
地

Ⅱ 575

27


金属標 ◦ 鋌 ◦ 木杭

神奈川区六角橋四丁目七二六番地先

要

図

キザミ

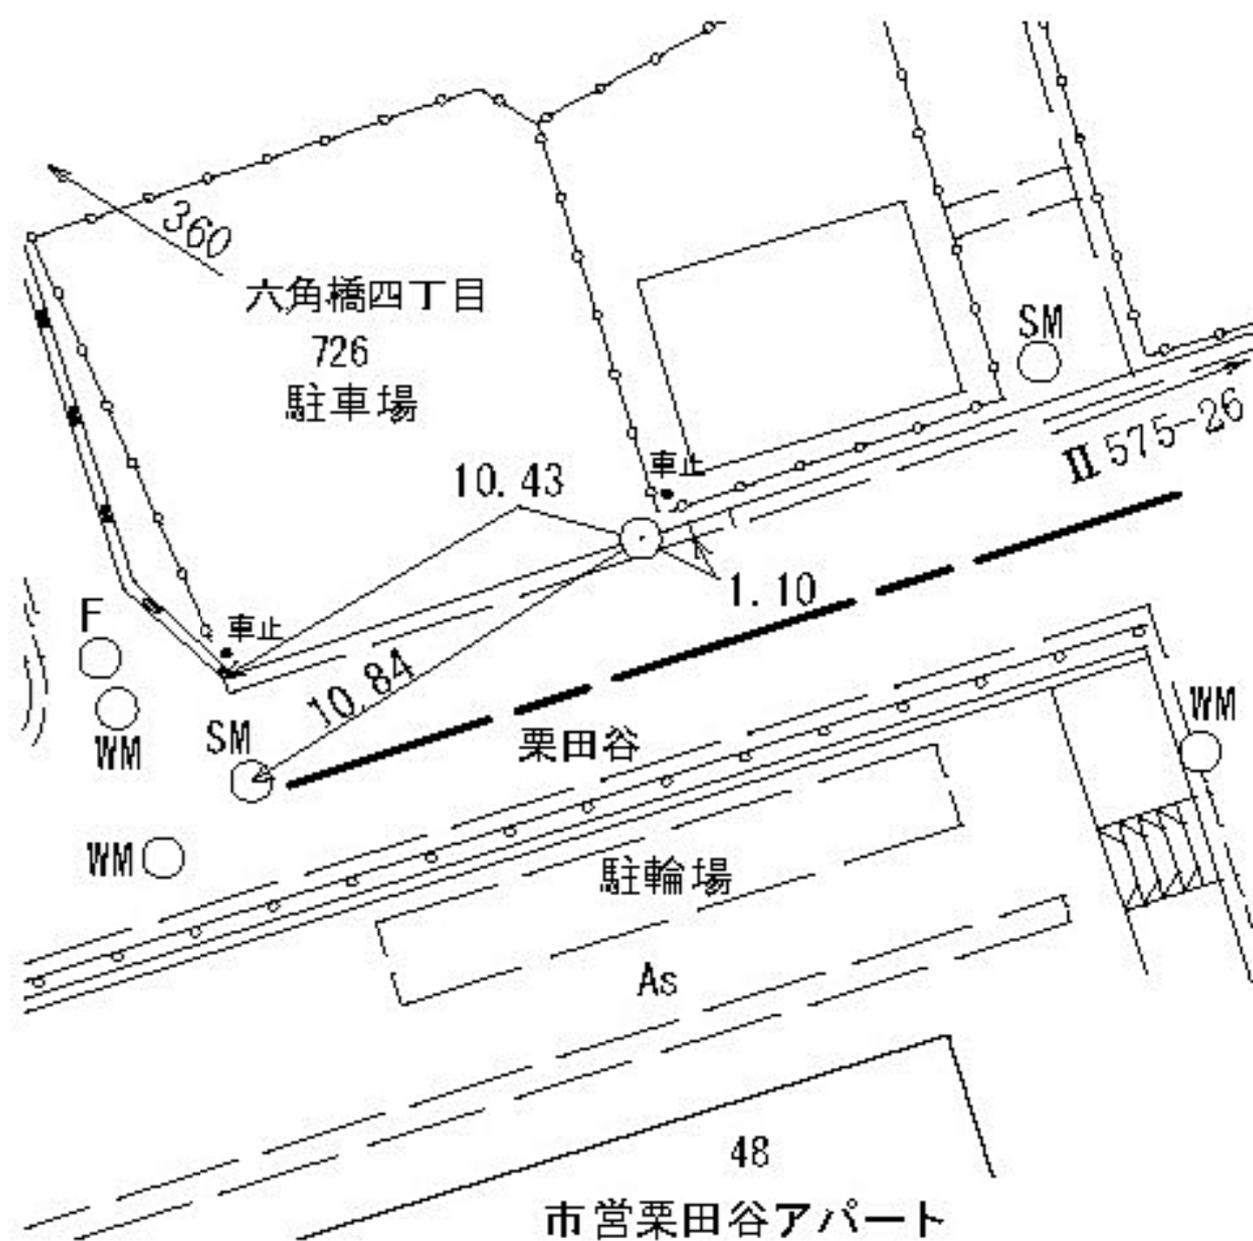

所在地

神奈川県菅田町一六三二番地先

標識ノ種類

金属標。鋏。木杭

点番号


1

線番号

II 576

キザミ

要 図

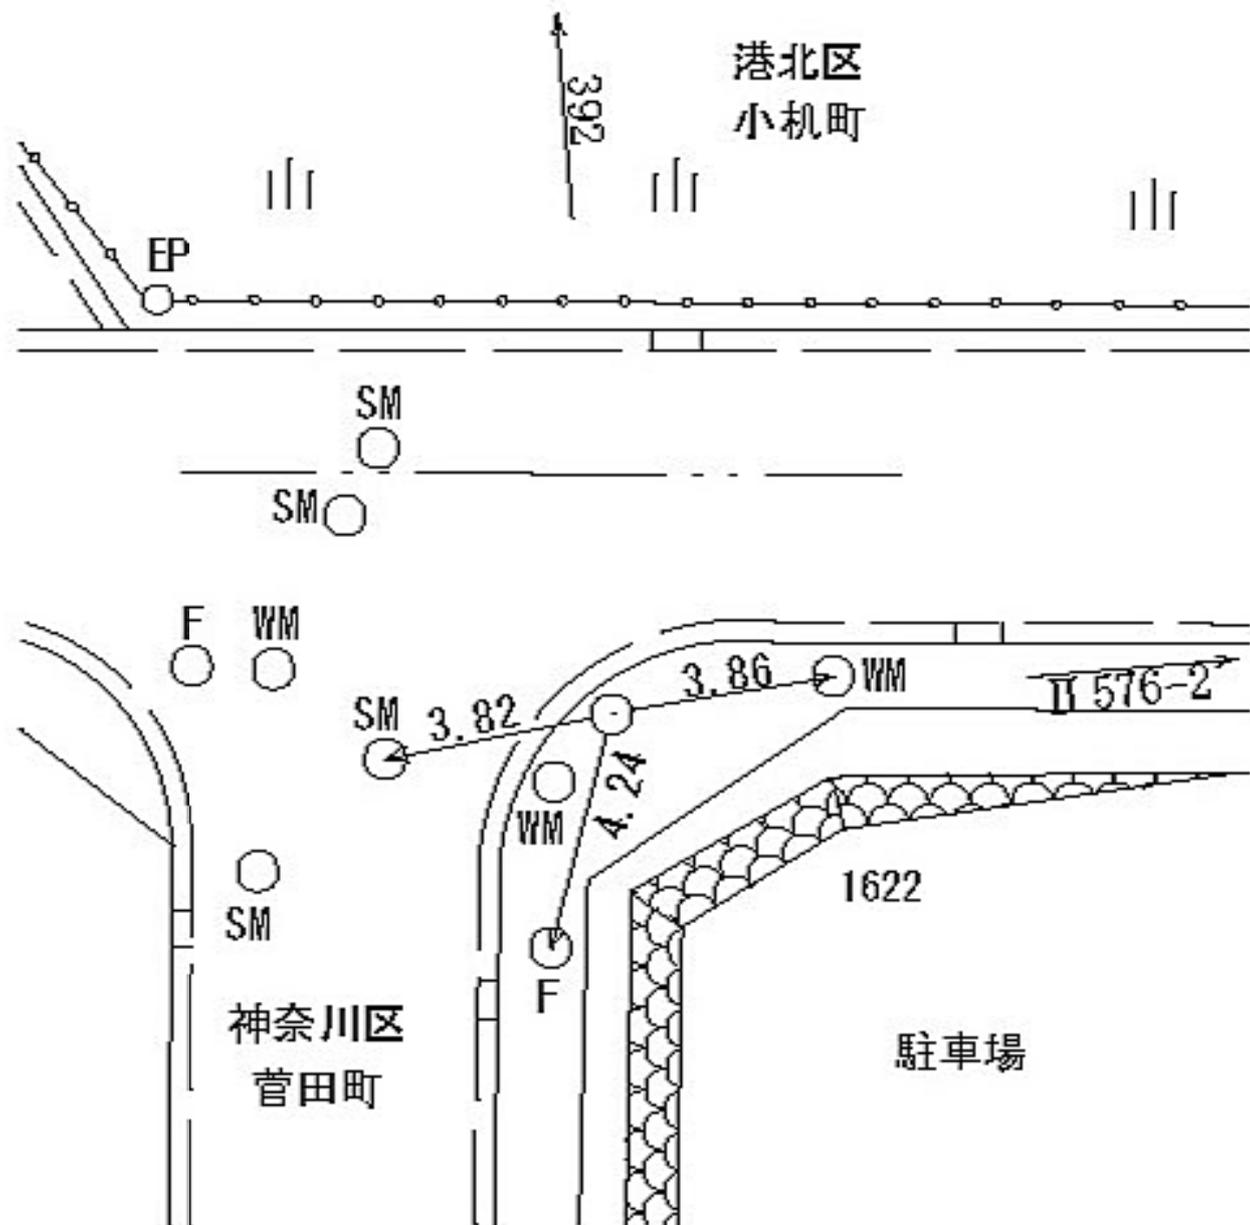

線
番
号

点
番
号

標 識 ノ 種 類

所
在
地

Ⅱ576

2


金属標 ◦ 鋸 ◦ 木杭

港北区小机町三三四―三番地先

要

図

キザミ

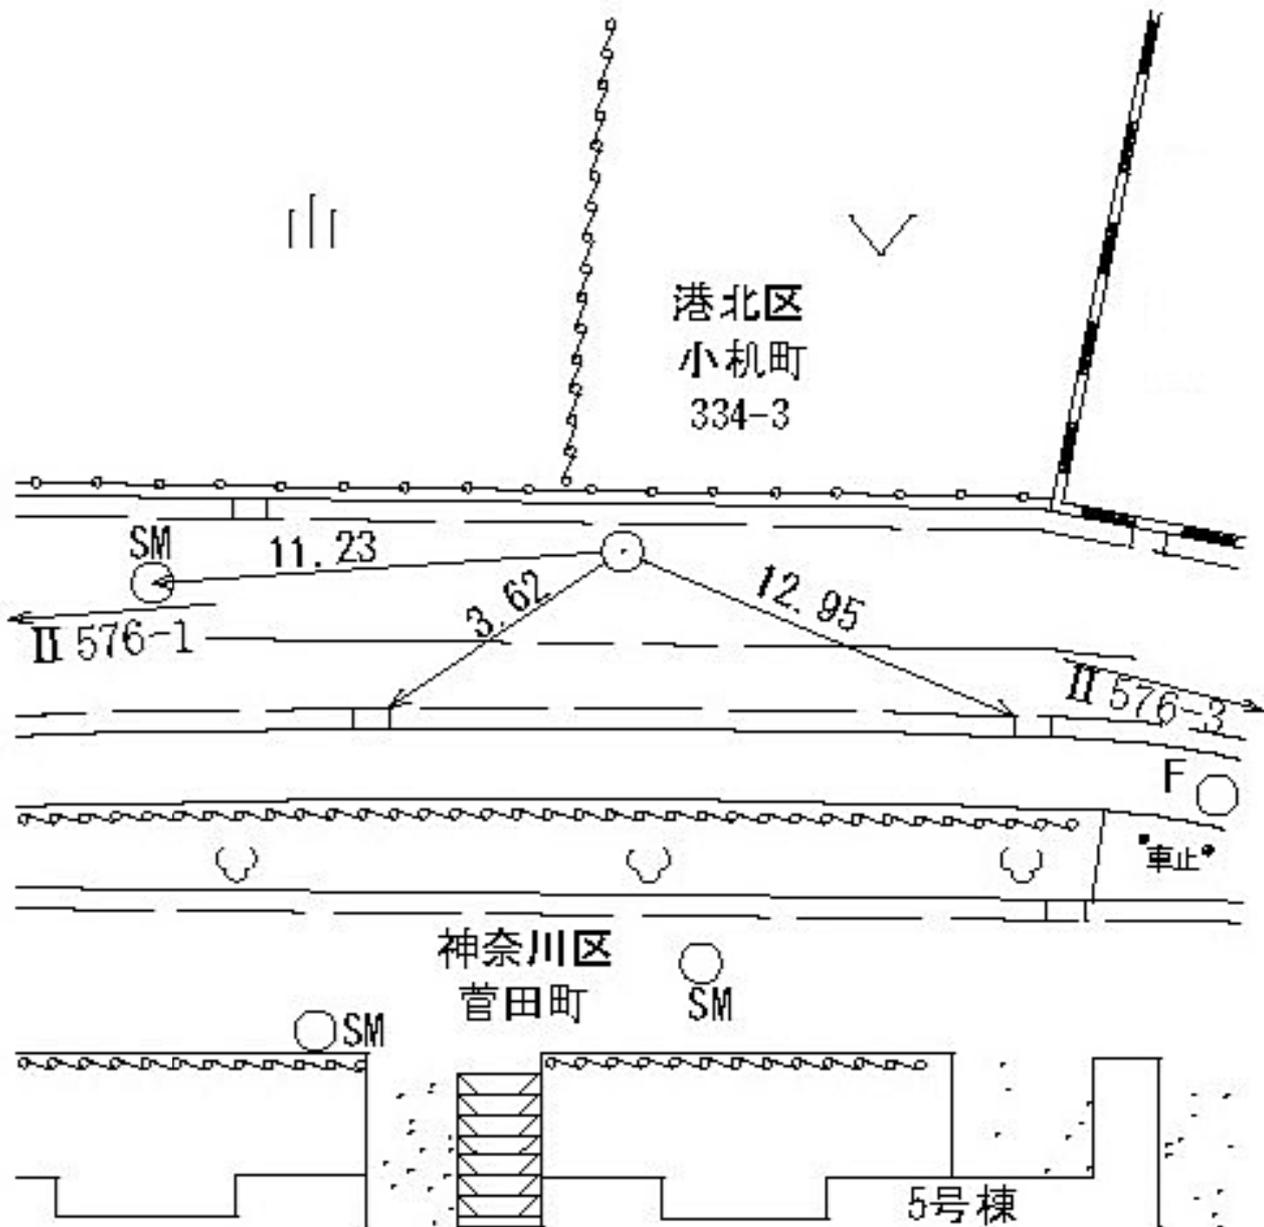

所在地

港北区小机町三四〇―四番地先

標識ノ種類

金属標 ◦ 鋌 ◦ 木杭

点番号


3

線番号

II 576

キザミ

要 図

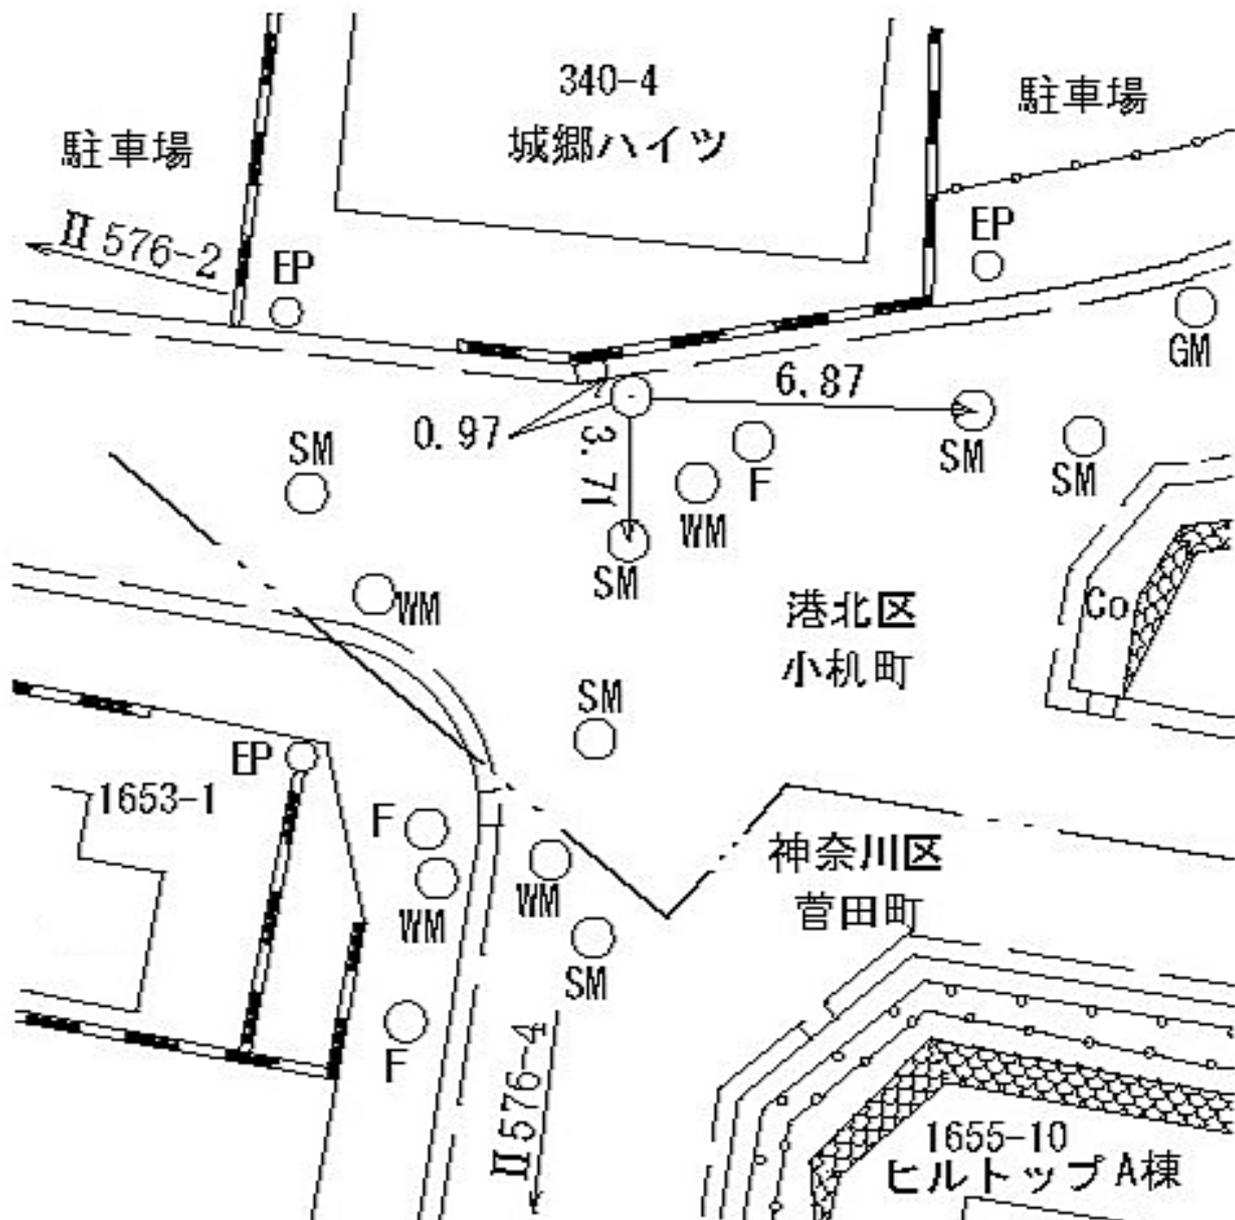

所在地

神奈川県菅田町一六二二番地先

標識ノ種類

金属標。鋏。木杭

点番号


4

線番号

II 576

キザミ

要 図

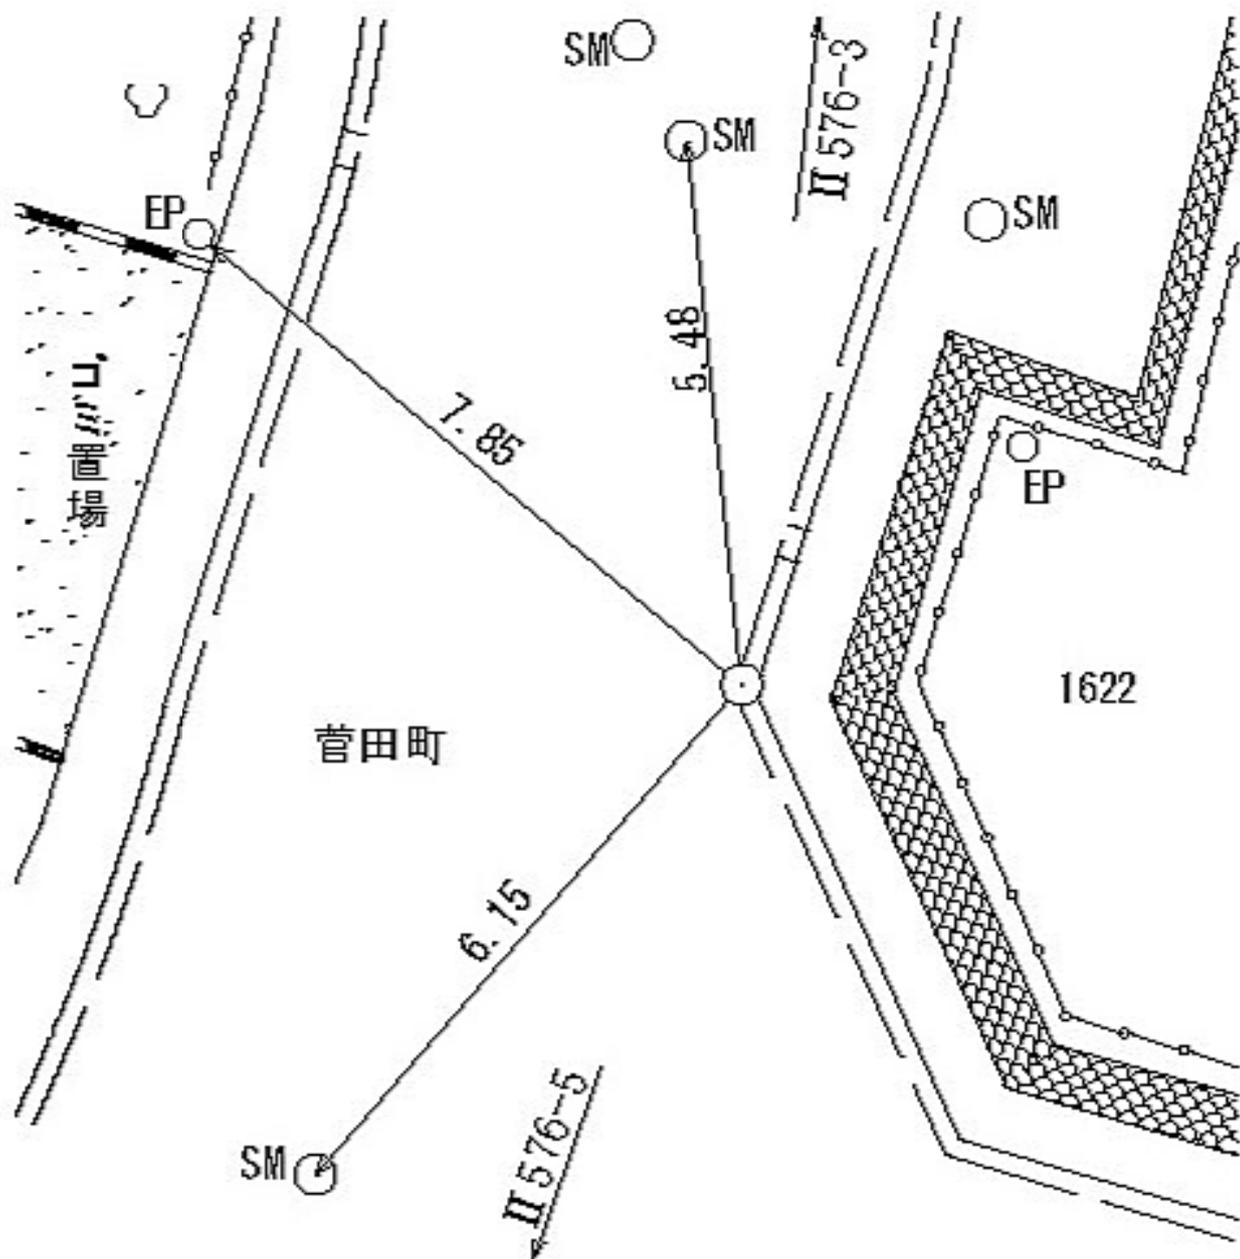

線
番
号

点
番
号

標 識 ノ 種 類

所 在 地

Ⅱ 576


5

金属標。鋸。木杭

神奈川区菅田町一六五七番地先

要 図

キザミ

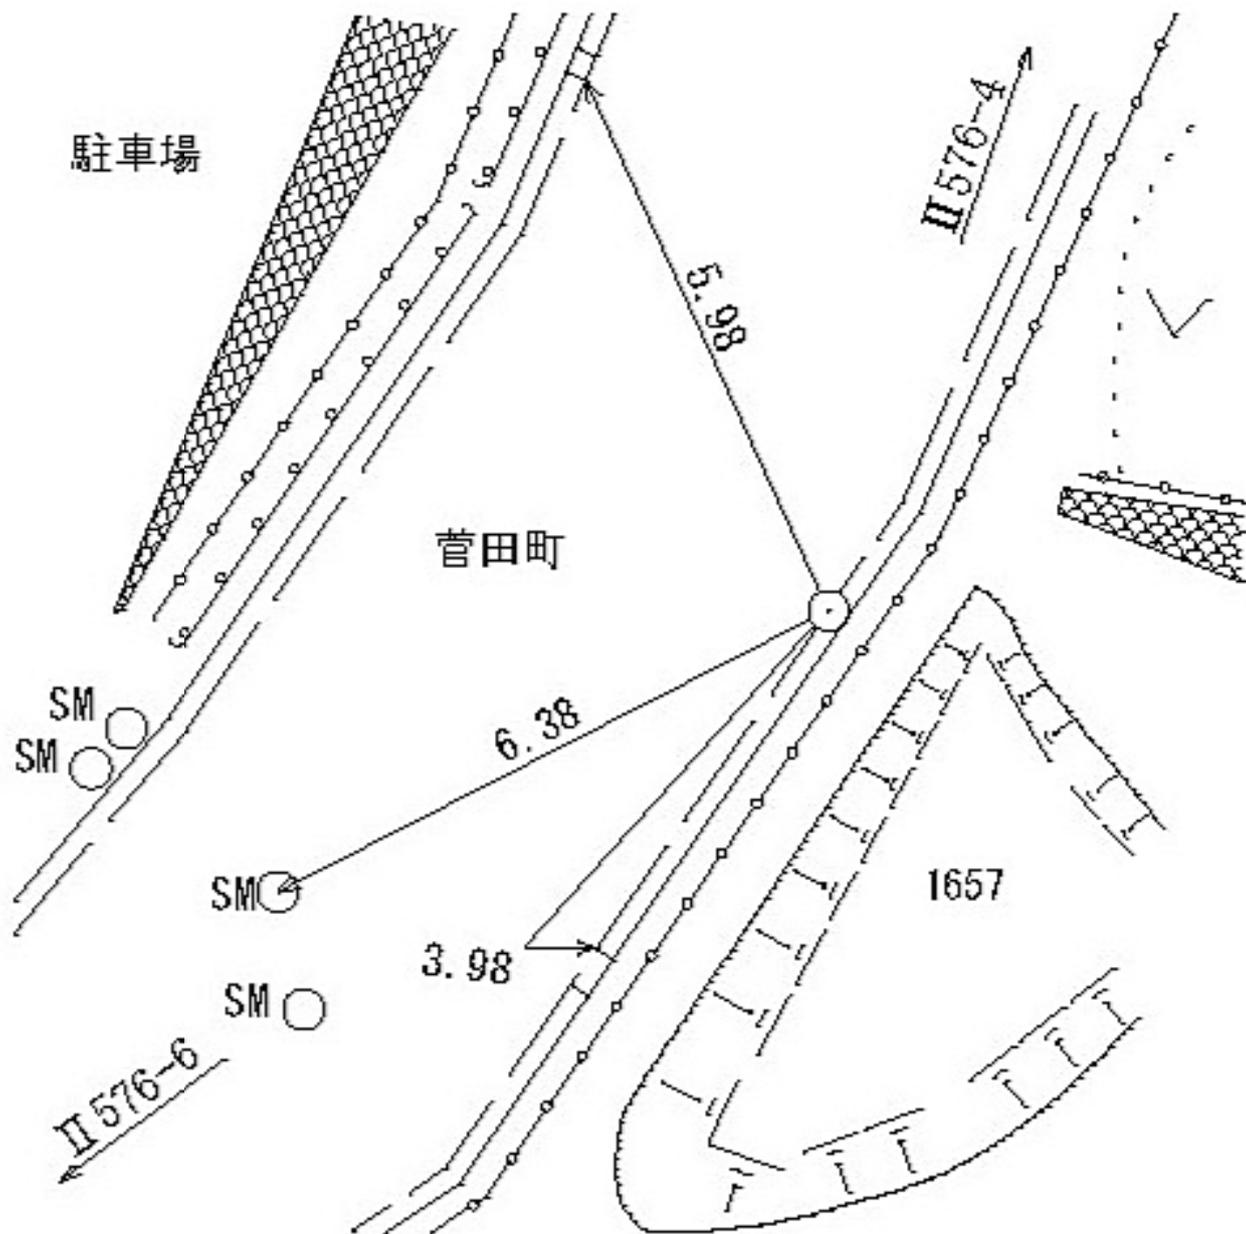

所在地

神奈川県菅田町一六四八番地先

標識ノ種類

金属標。鋸。木杭

点番号


6

線番号

II576

キザミ

要 図

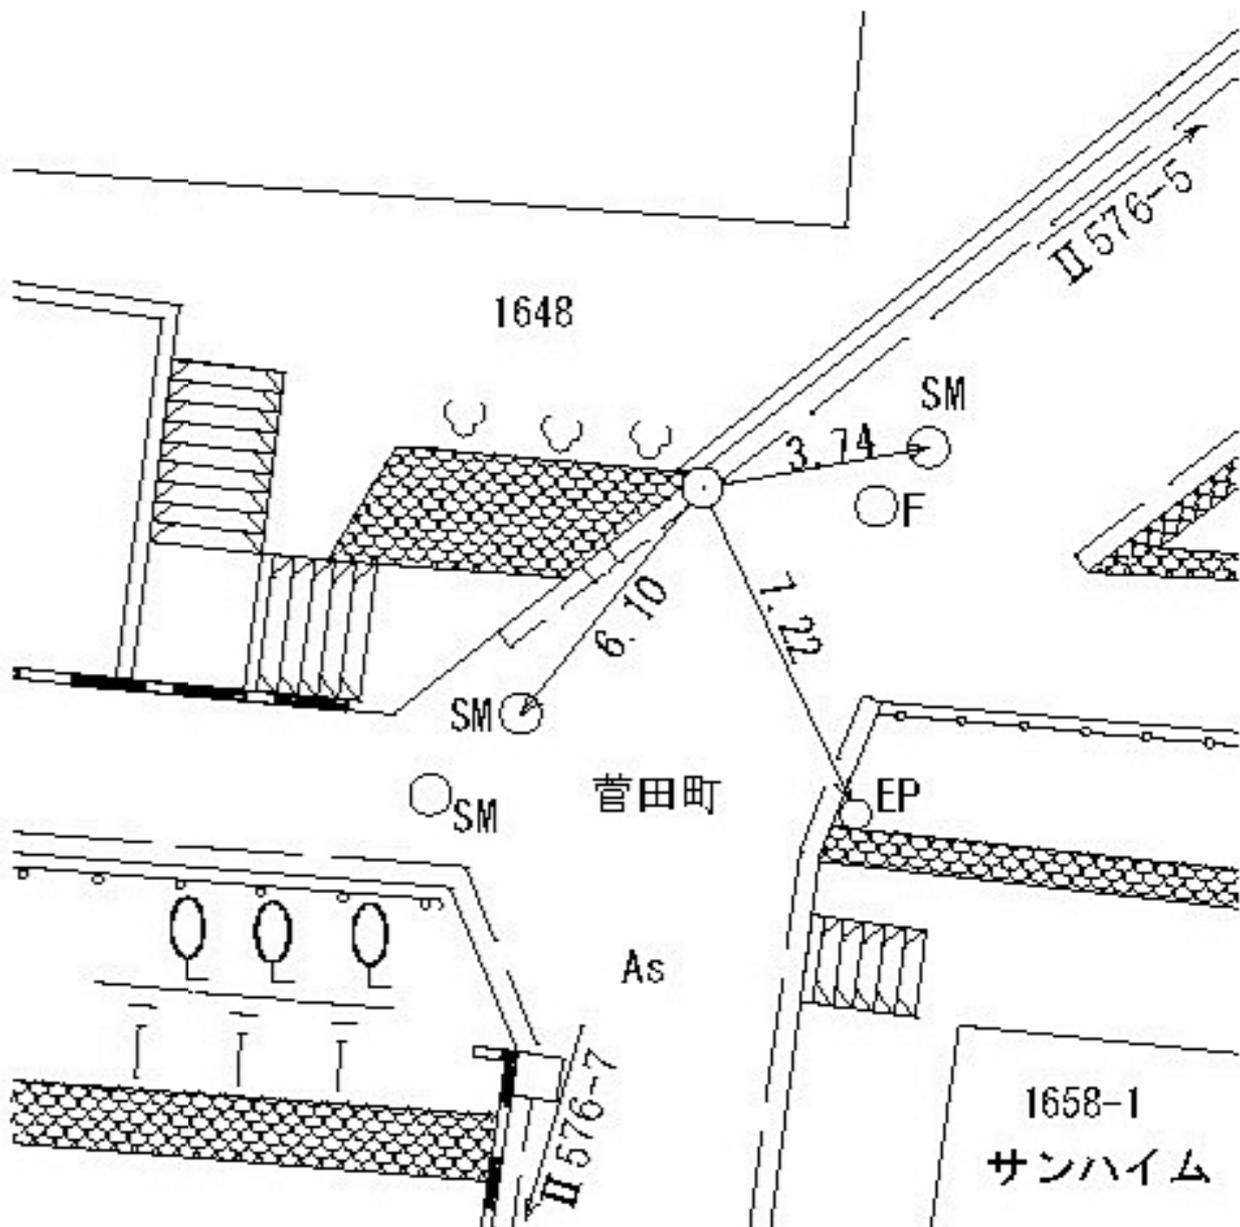

所在地

神奈川県菅田町一六三四番地先

標識ノ種類

金属標 ◦ 鋌 ◦ 木杭

キザニ


線番号

II 576


点番号

7


要 図

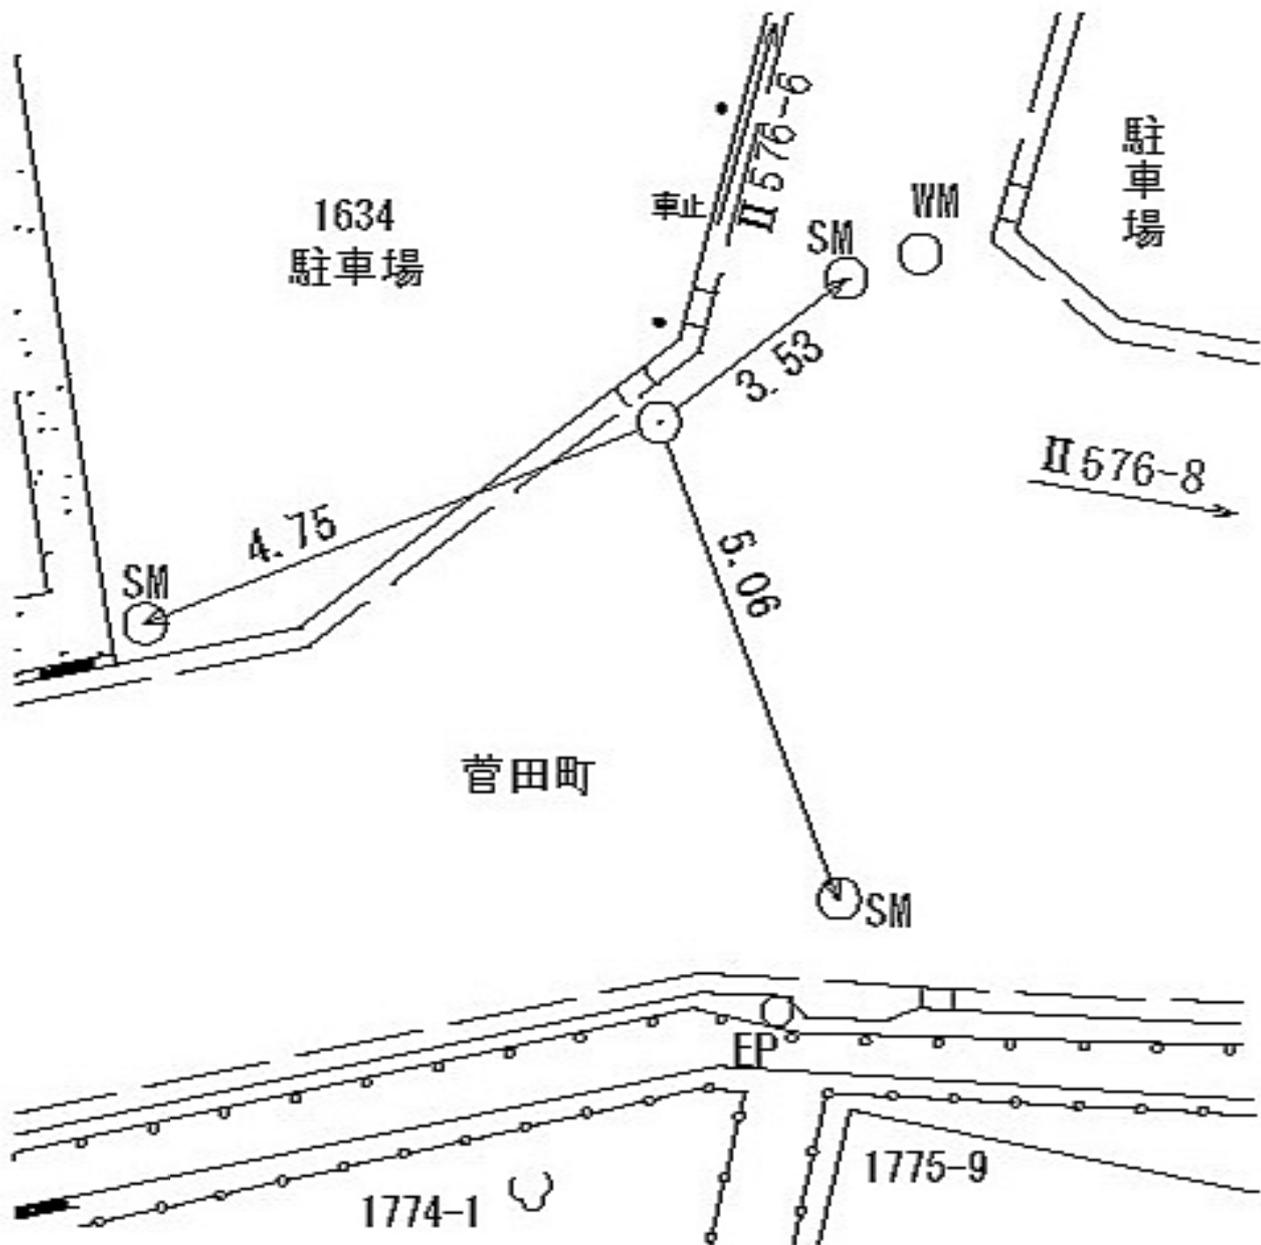

線 番 号	点 番 号	標 識 ノ 種 類	所 在 地
Ⅱ 576	8	金属標 ◦ 鋌 ◦ 木杭	神奈川区菅田町一七九五番地先
要 図		キザミ	

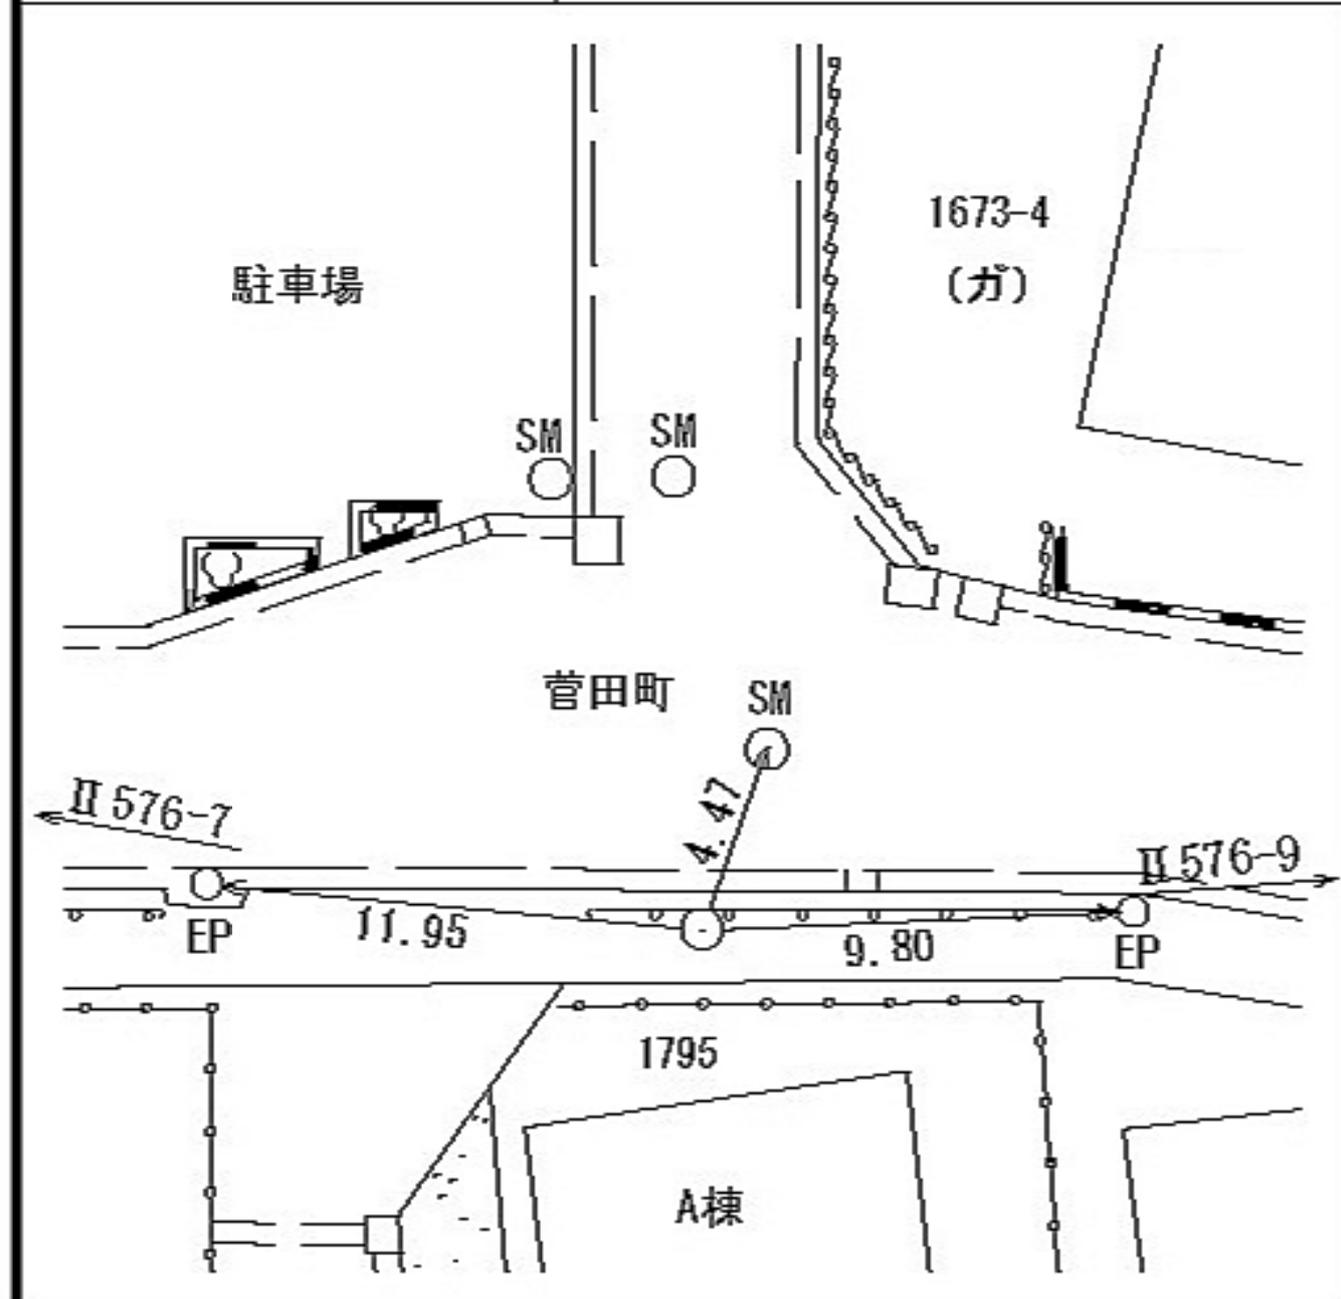

線番号	点番号	標識ノ種類	所在地
II 576	9	<div style="border: 1px solid black; border-radius: 50%; padding: 5px; display: inline-block;">金属標</div> 。鋸。木杭	神奈川区菅田町一八〇六一番地先
要 図		キザミ	

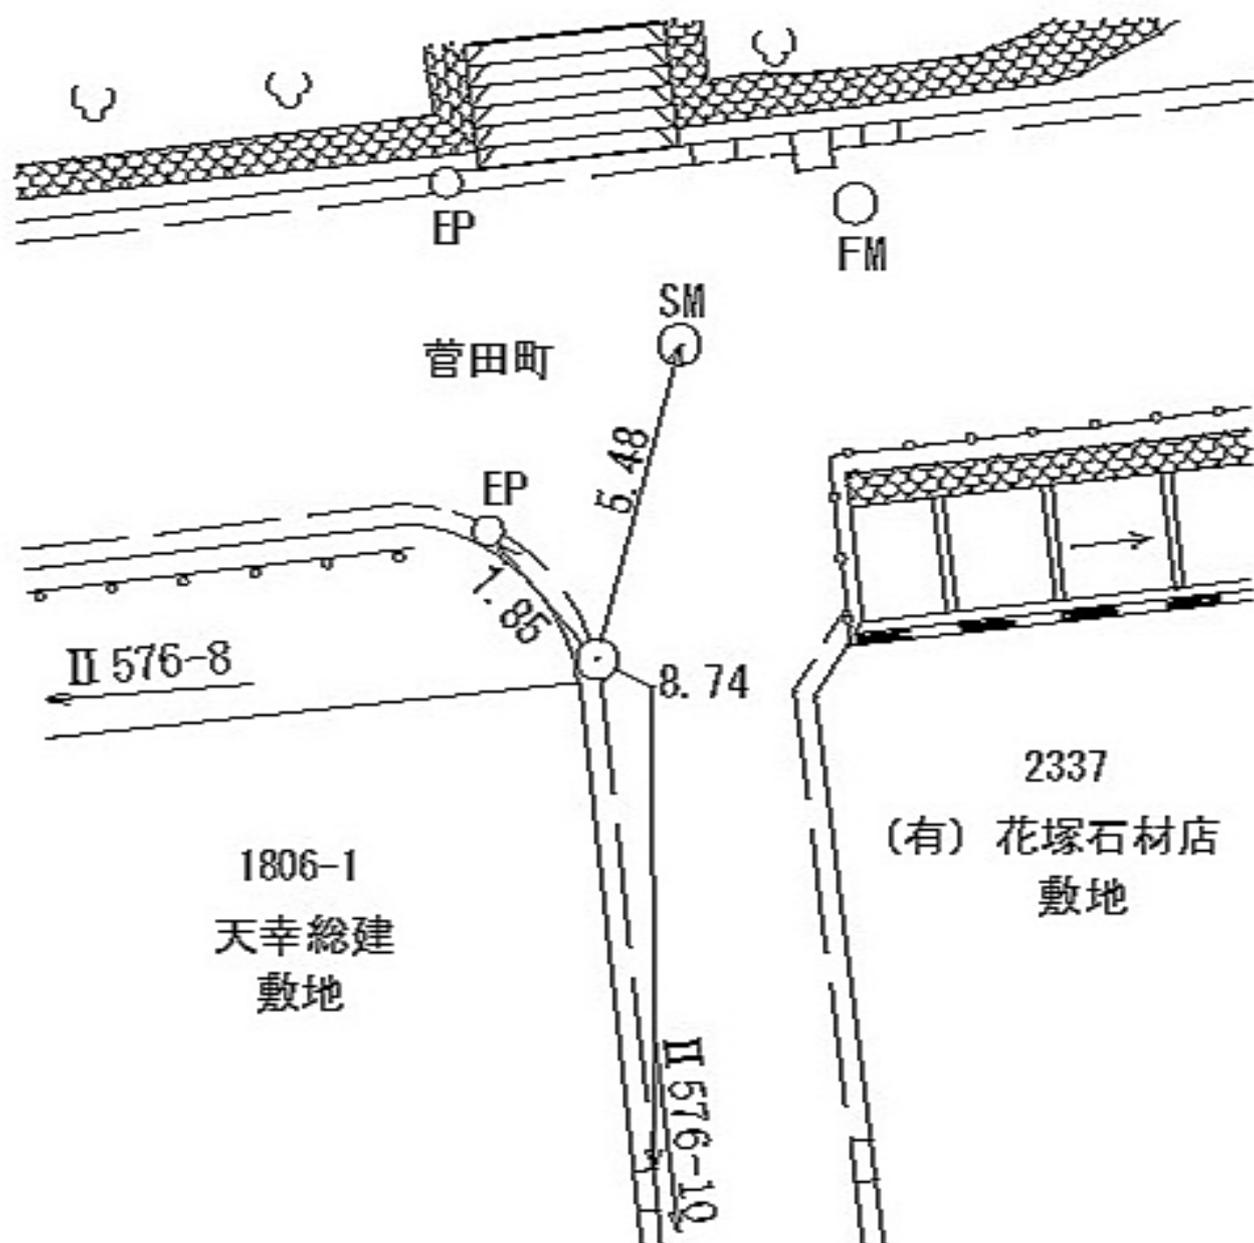

神奈川区菅田町一八〇六一番地先

所在地

神奈川県菅田町二二三二番地先

標識ノ種類

金属標 ◯ 鋌 ◯ 木杭

キザミ

線番号

II 576

点番号

10

要


図

1804
駐車場


菅田町

砂田川

2331

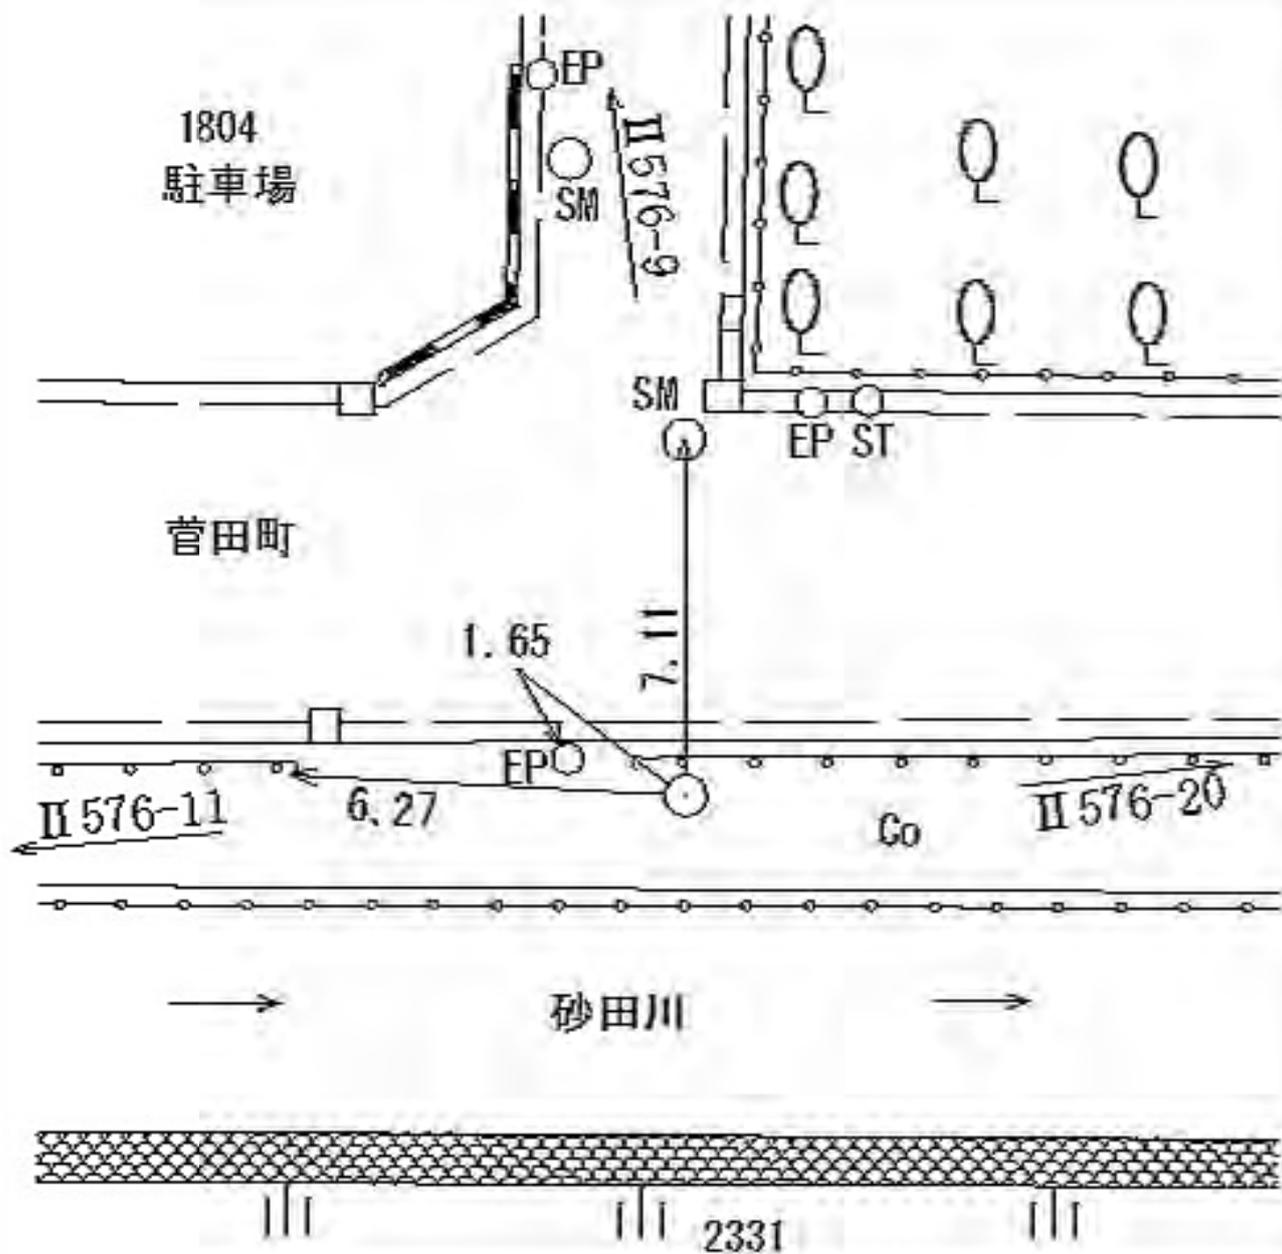

線番号	点番号	標識ノ種類	所在地
II 576	11	<div style="border: 1px solid black; border-radius: 50%; padding: 2px; display: inline-block;">金属標</div> 。鋸。木杭	神奈川区菅田町二二三二番地先
要 図		キザミ	

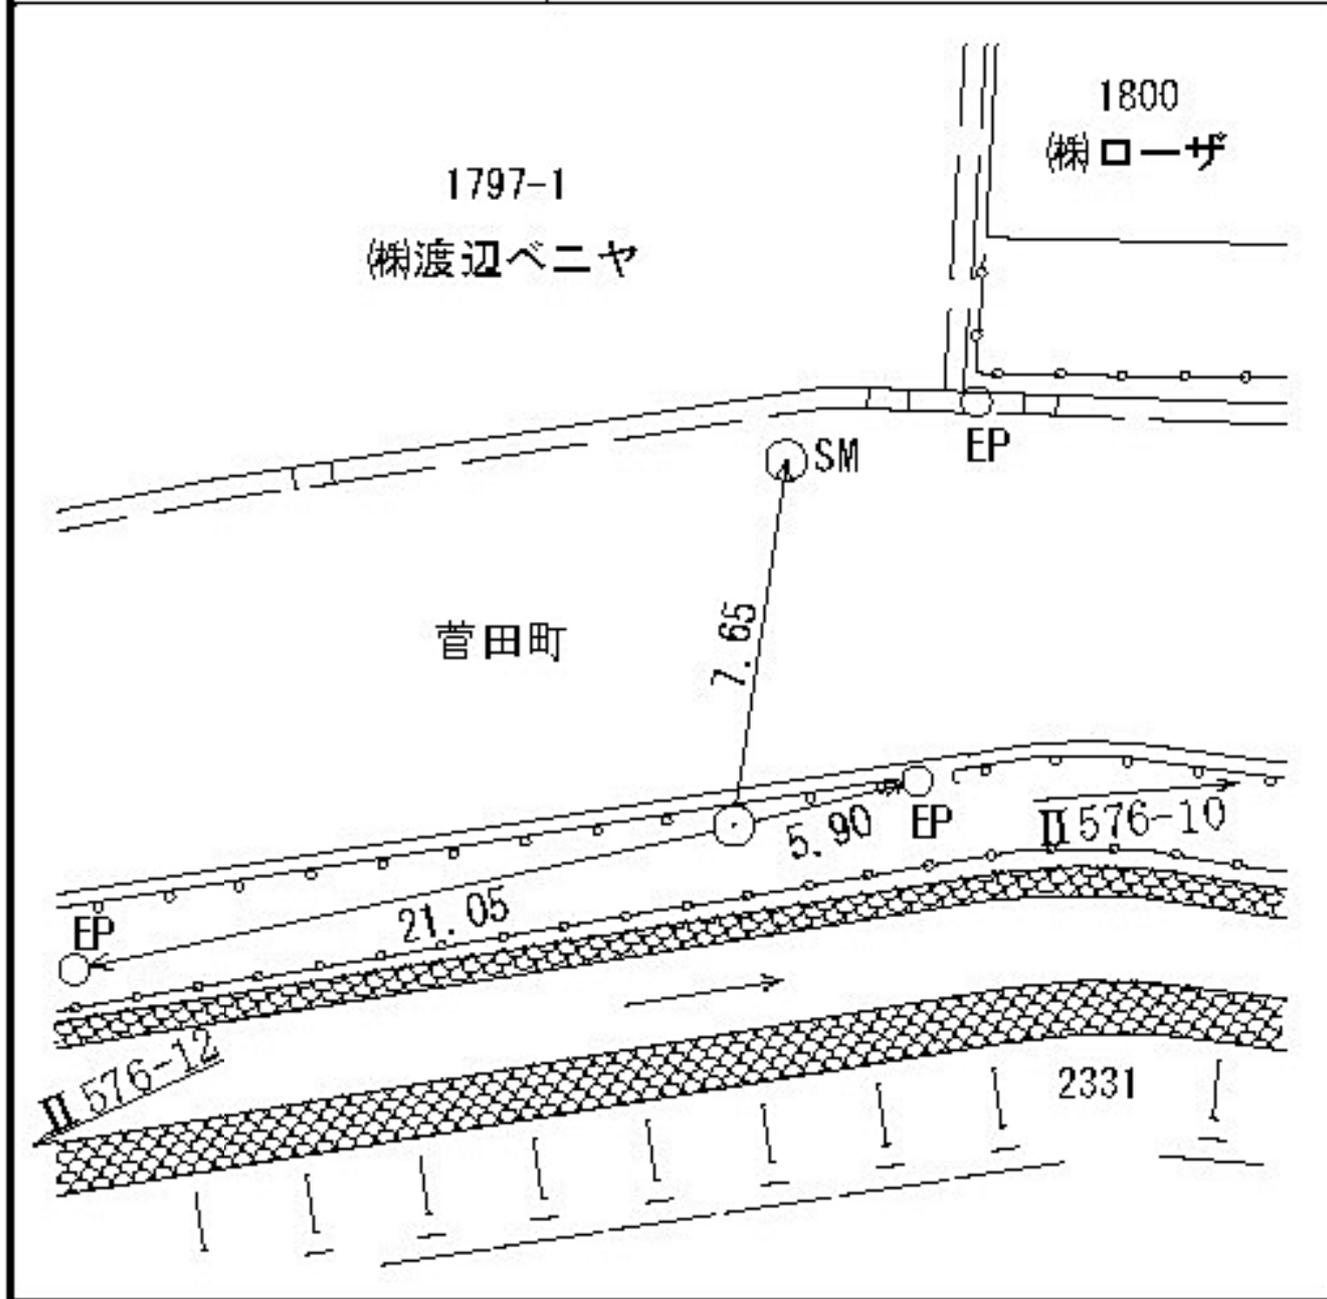

所在地

神奈川県菅田町二三四番地先

標識ノ種類

金属標。鋌。木杭

キザミ

線番号


II 576

点番号

12

要

図

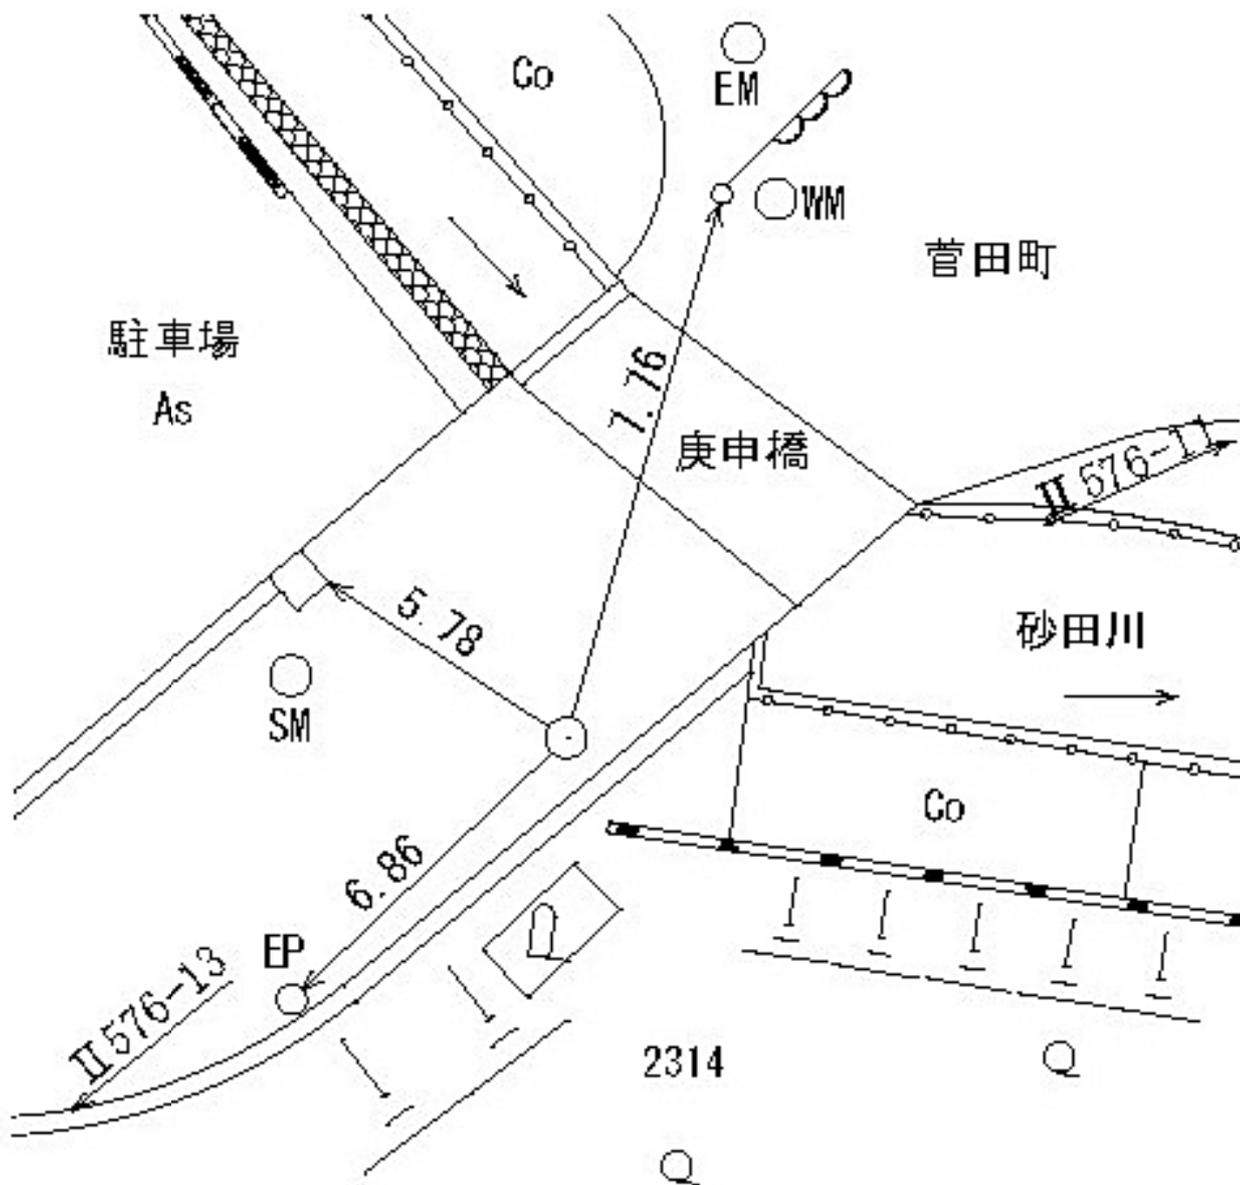

線 番 号	点 番 号	標 識 ノ 種 類	所 在 地
Ⅱ 576	13	(金属標) ◦ 鋌 ◦ 木杭 キザミ	神奈川区菅田町一八三二番地先
要 図			
<p> The diagram illustrates a boundary line in Sugiyama-cho. At the top left, there is a building labeled '物置' (warehouse). A diagonal boundary line runs from the top left towards the bottom right. A circular marker on this line is labeled 'SM'. The distance from the top left corner to this marker is 3.82. The distance from the marker to the bottom right corner is 6.20. A dashed line labeled 'Ⅱ 576-12' and '6.40' runs parallel to the boundary line. Another dashed line labeled 'Ⅱ 576-14' is shown at the bottom left. The area is labeled '菅田町' (Sugiyama-cho) and '1832'. </p>			

所在地

神奈川県菅田町二三〇四番地先

標識ノ種類

金属標。鋏。木杭

キザミ


線番号

II 576

点番号

14


要 図

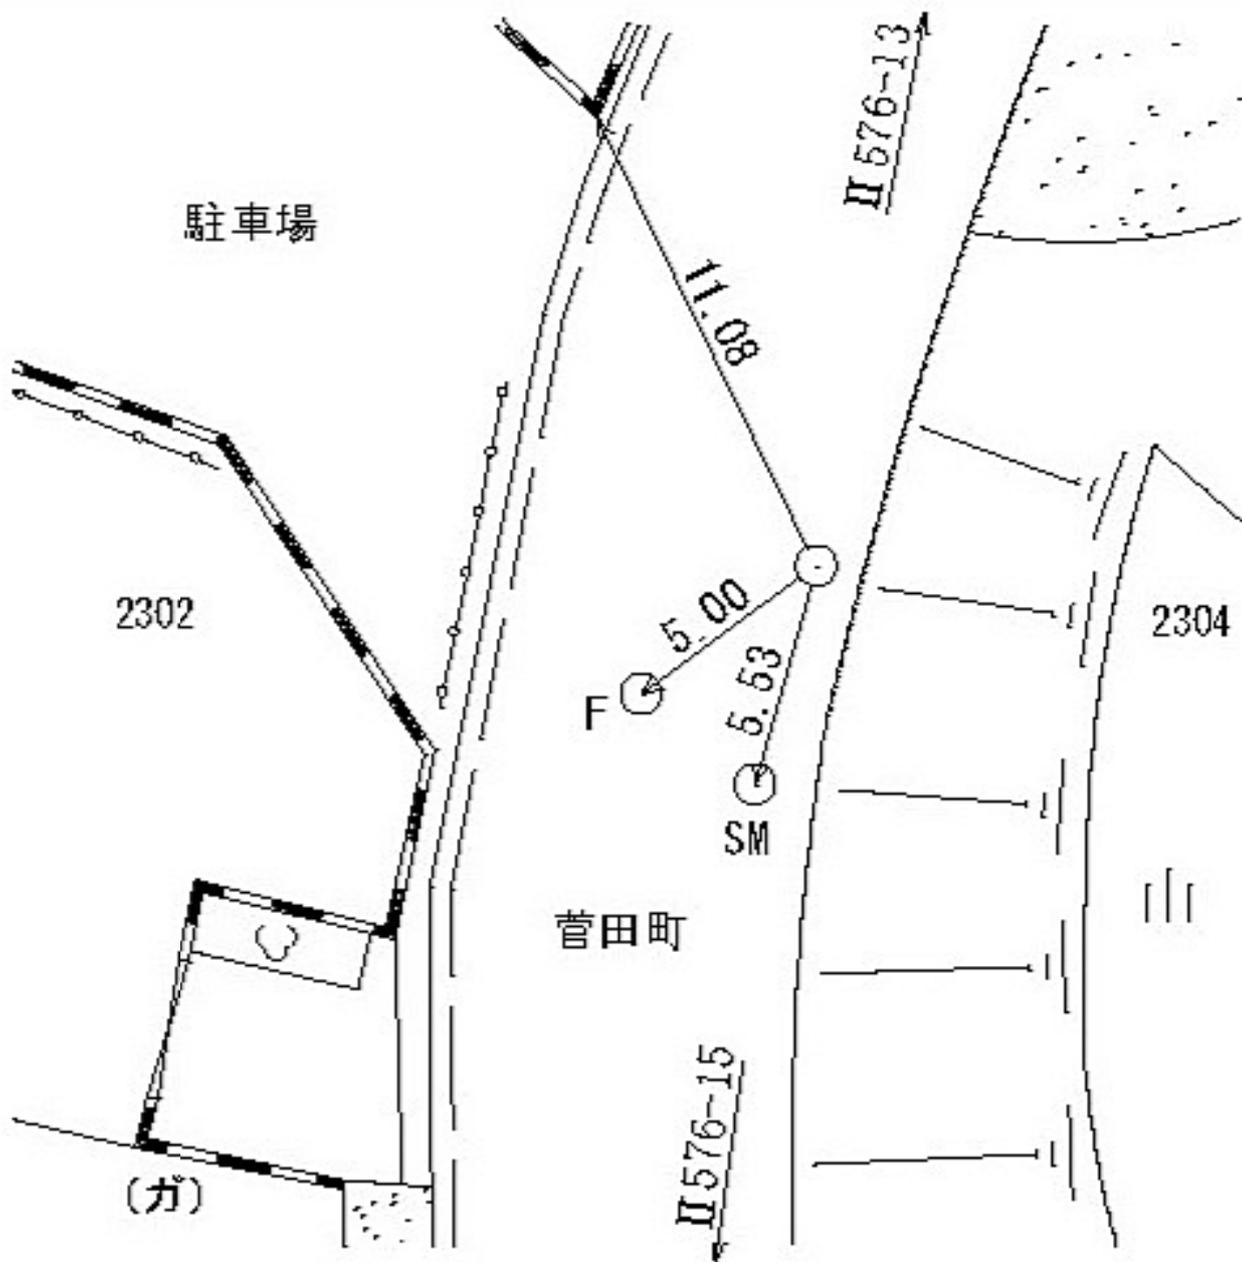

線 番 号	点 番 号	標 識 ノ 種 類	所 在 地
-------------	-------------	-----------	-------------

Ⅱ 576	15	金属標 ◦ 鋏 ◦ 木杭	神奈川区菅田町二三〇二番地先
-------	----	--	----------------

要 図	キザミ	
-----	-----	--

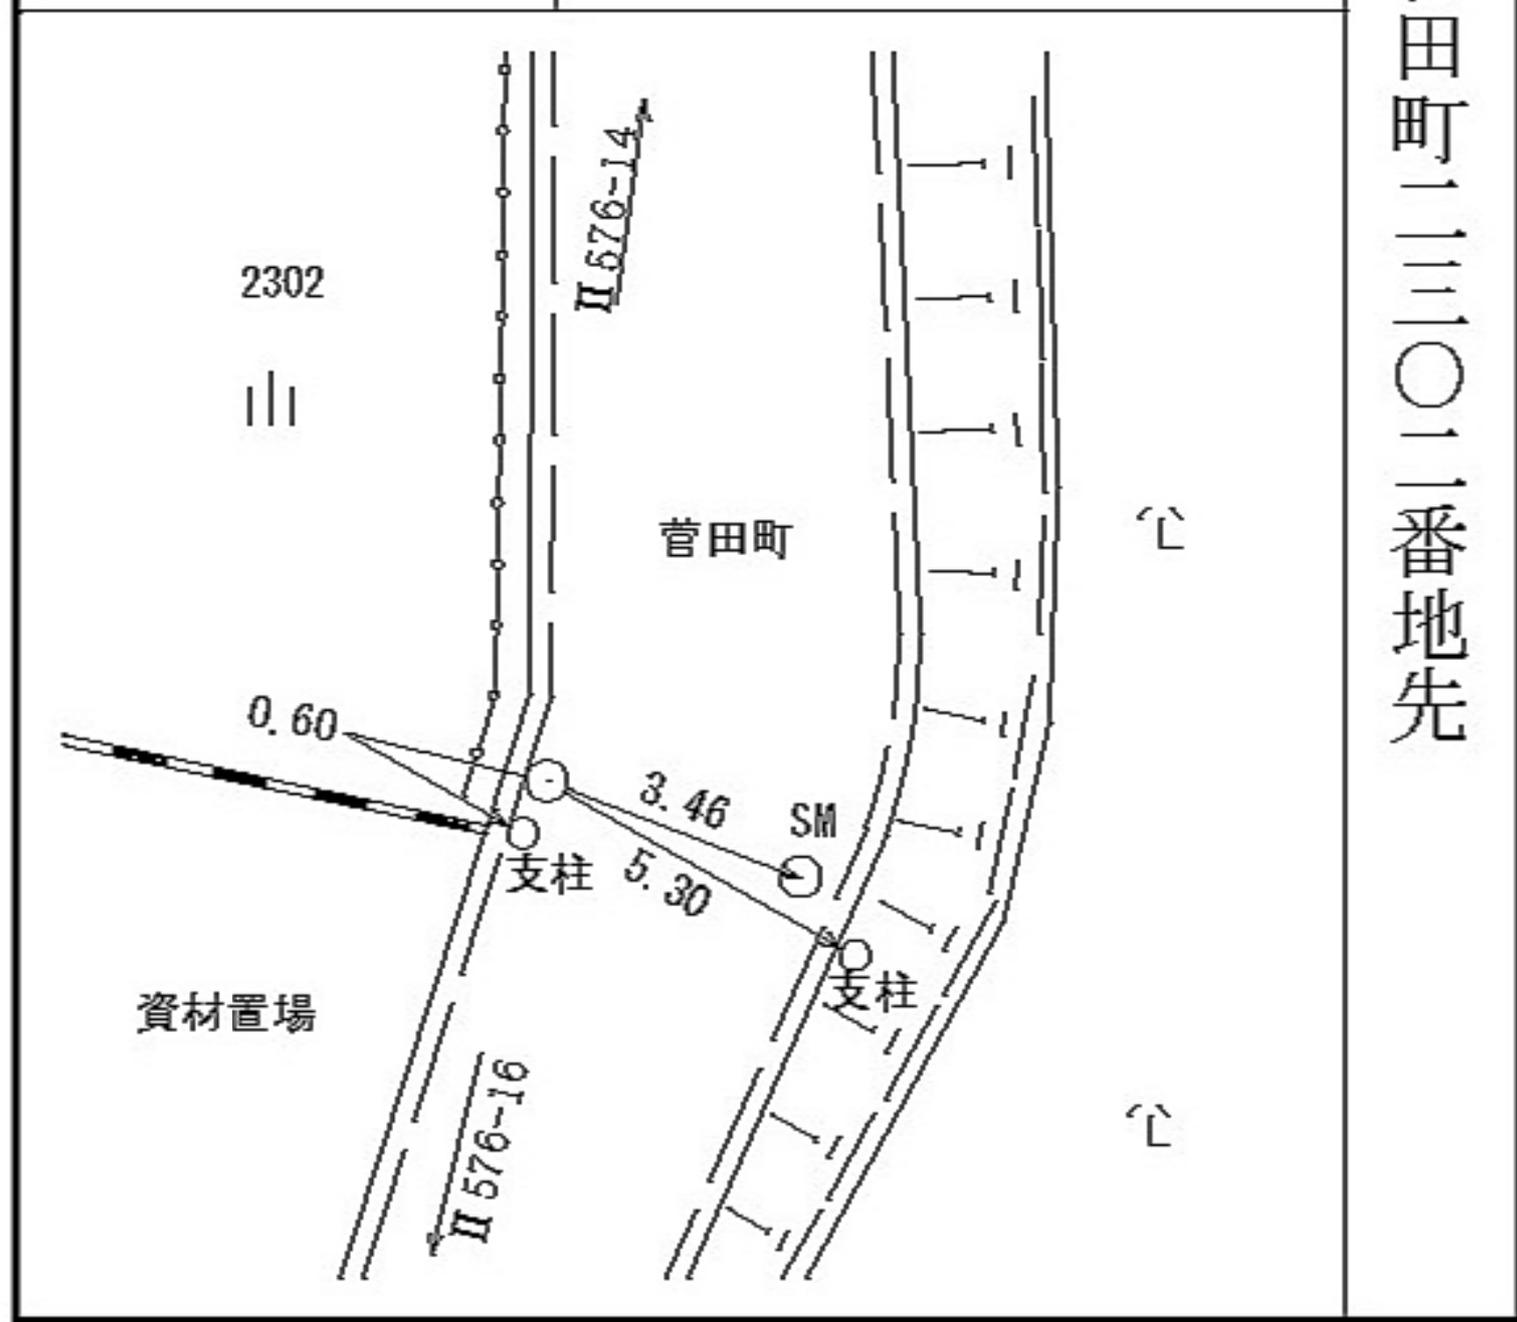

所在地

神奈川県菅田町二二九三番地先

標識ノ種類

金属標。鋸。木杭

点番号

16


線番号

II 576

キザミ

要

図

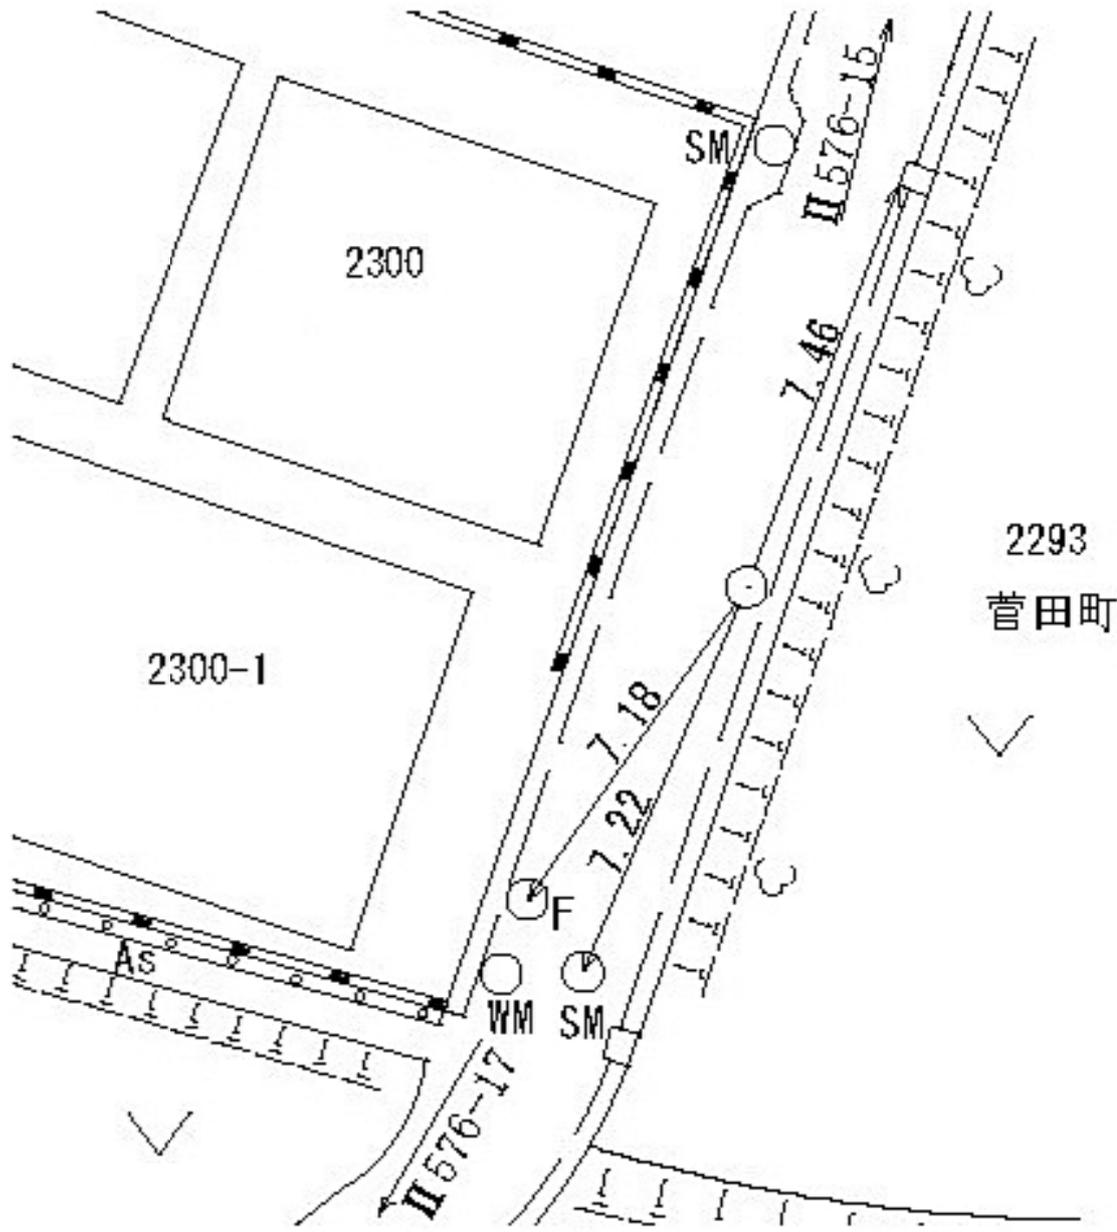

線
番
号

点
番
号

標 識 ノ 種 類

所 在 地

Ⅱ 576

17


金属標 ◦ 鋸 ◦ 木杭

神奈川区菅田町二二九二番地先

要

図

キザミ

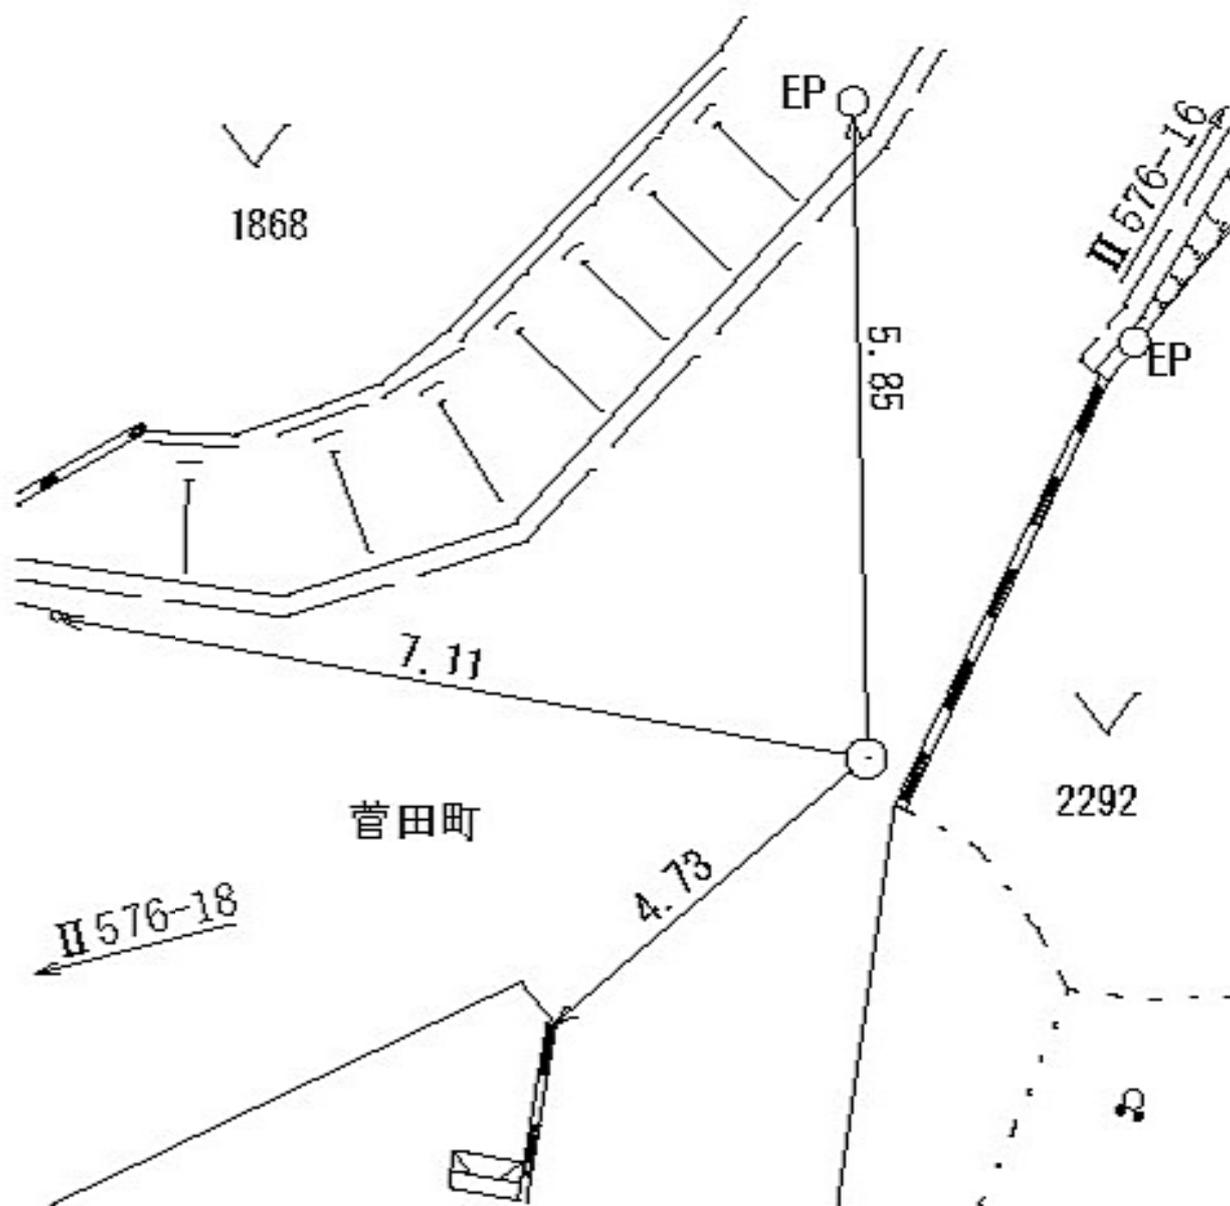

線
番
号

点
番
号

標 識 ノ 種 類

所
在
地

Ⅱ 576

18


金属標 ◦ 鋸 ◦ 木杭

神奈川区菅田町一八七〇番地先


要

図

キザミ

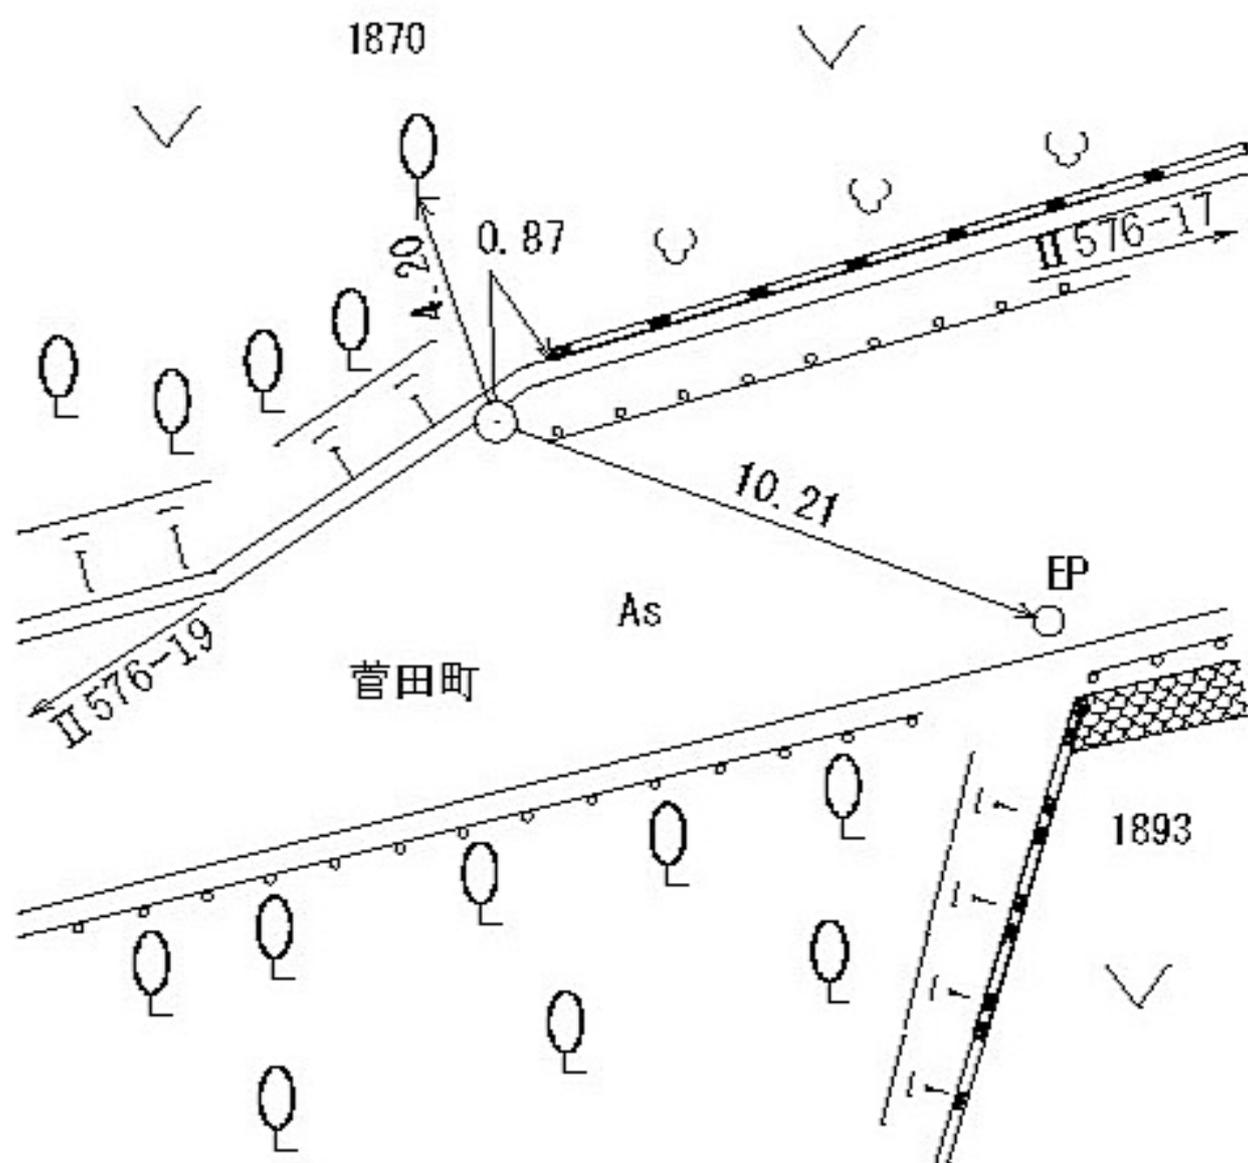

線番号	点番号	標識ノ種類	所在地
II 576	19	金属標。鋸。木杭 キザミ	神奈川区菅田町一四四二番地先
要 図			

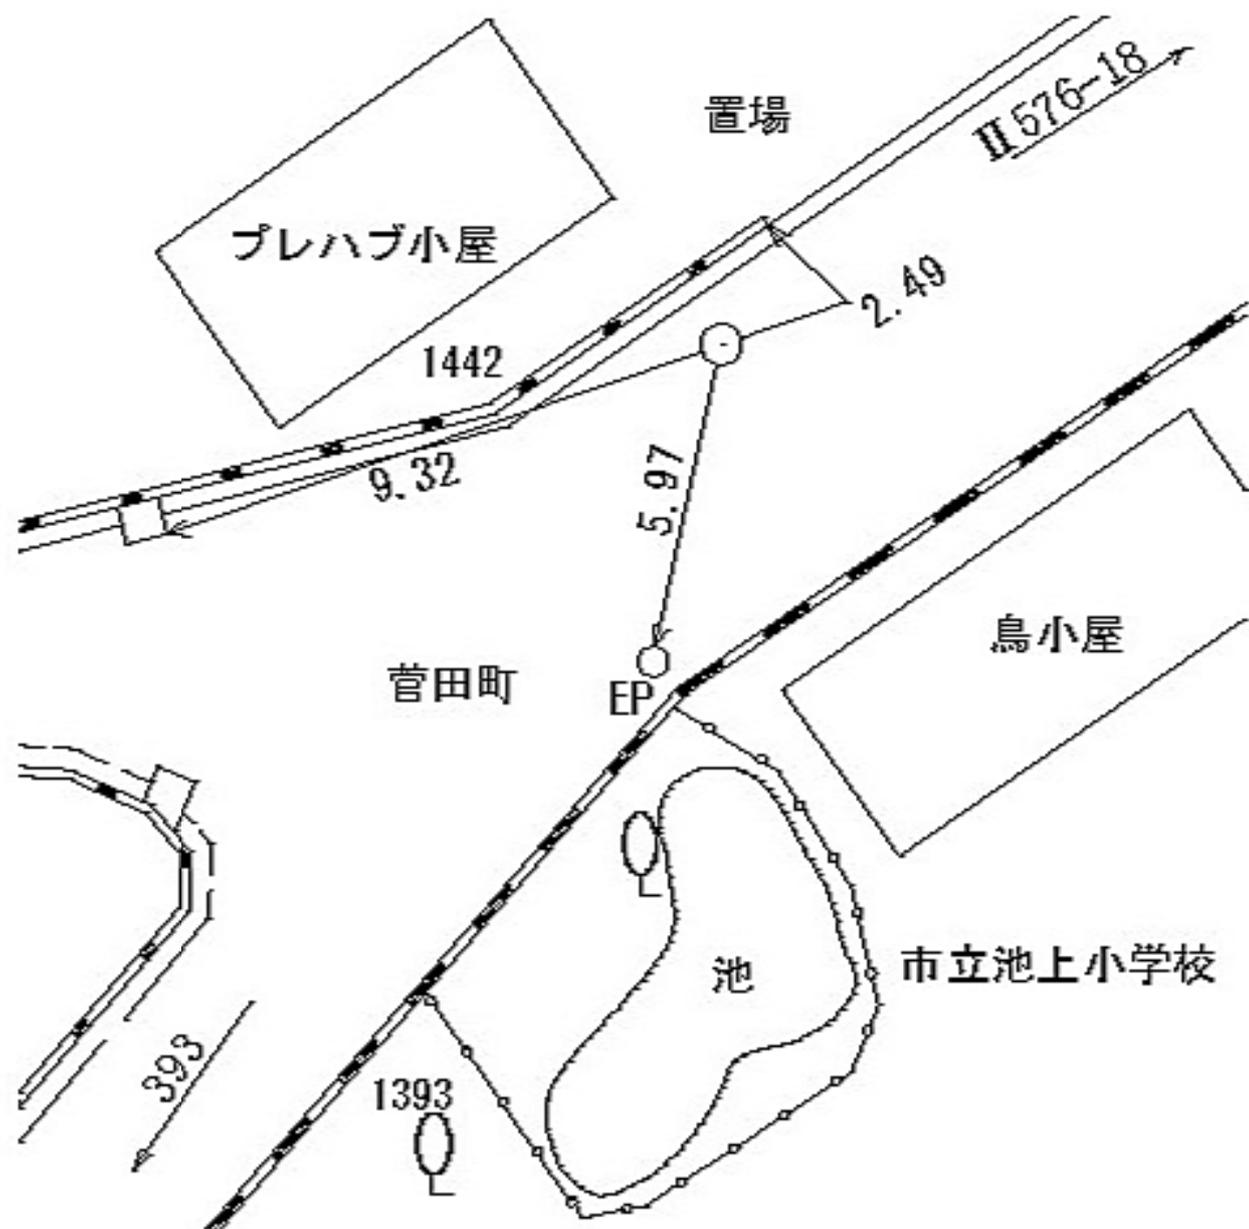

線
番
号

点
番
号

標 識 ノ 種 類

所
在
地

Ⅱ 577

1


金属標 ◦ 鋸 ◦ 木杭

鶴見区鶴見中央三丁目一八三番地先

要

図

キザミ

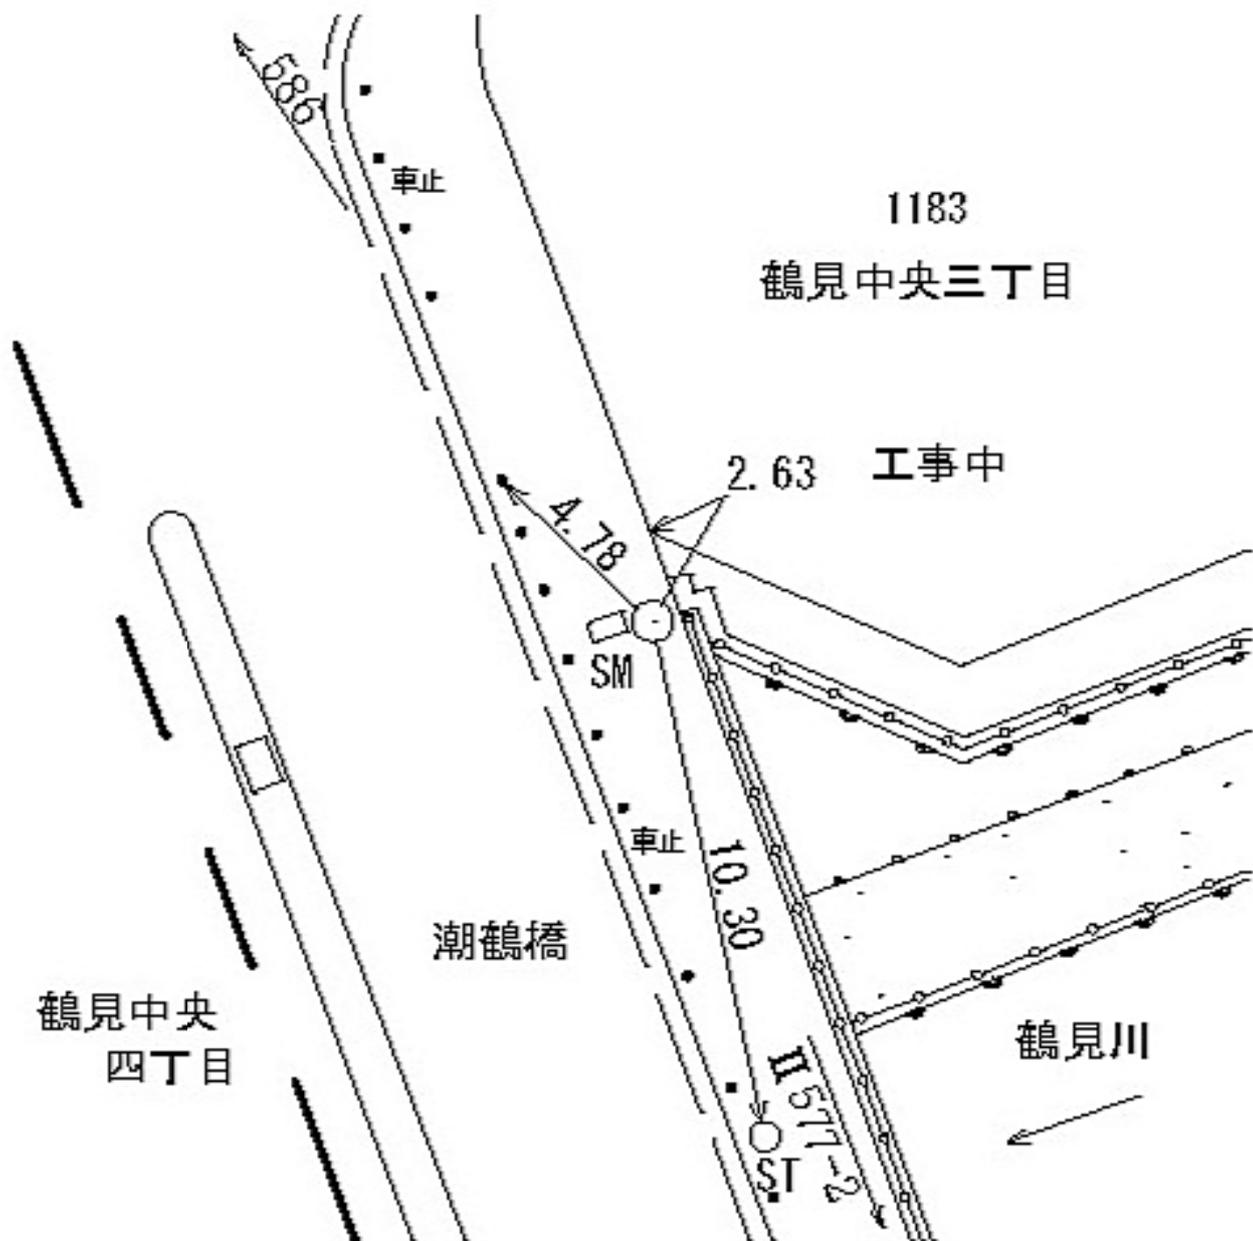

線
番
号

点
番
号

標 識 ノ 種 類

所 在 地

Ⅱ577

2


金属標 ◦ 鋸 ◦ 木杭

鶴見区向町一丁目一
番地先


要

図

キザミ

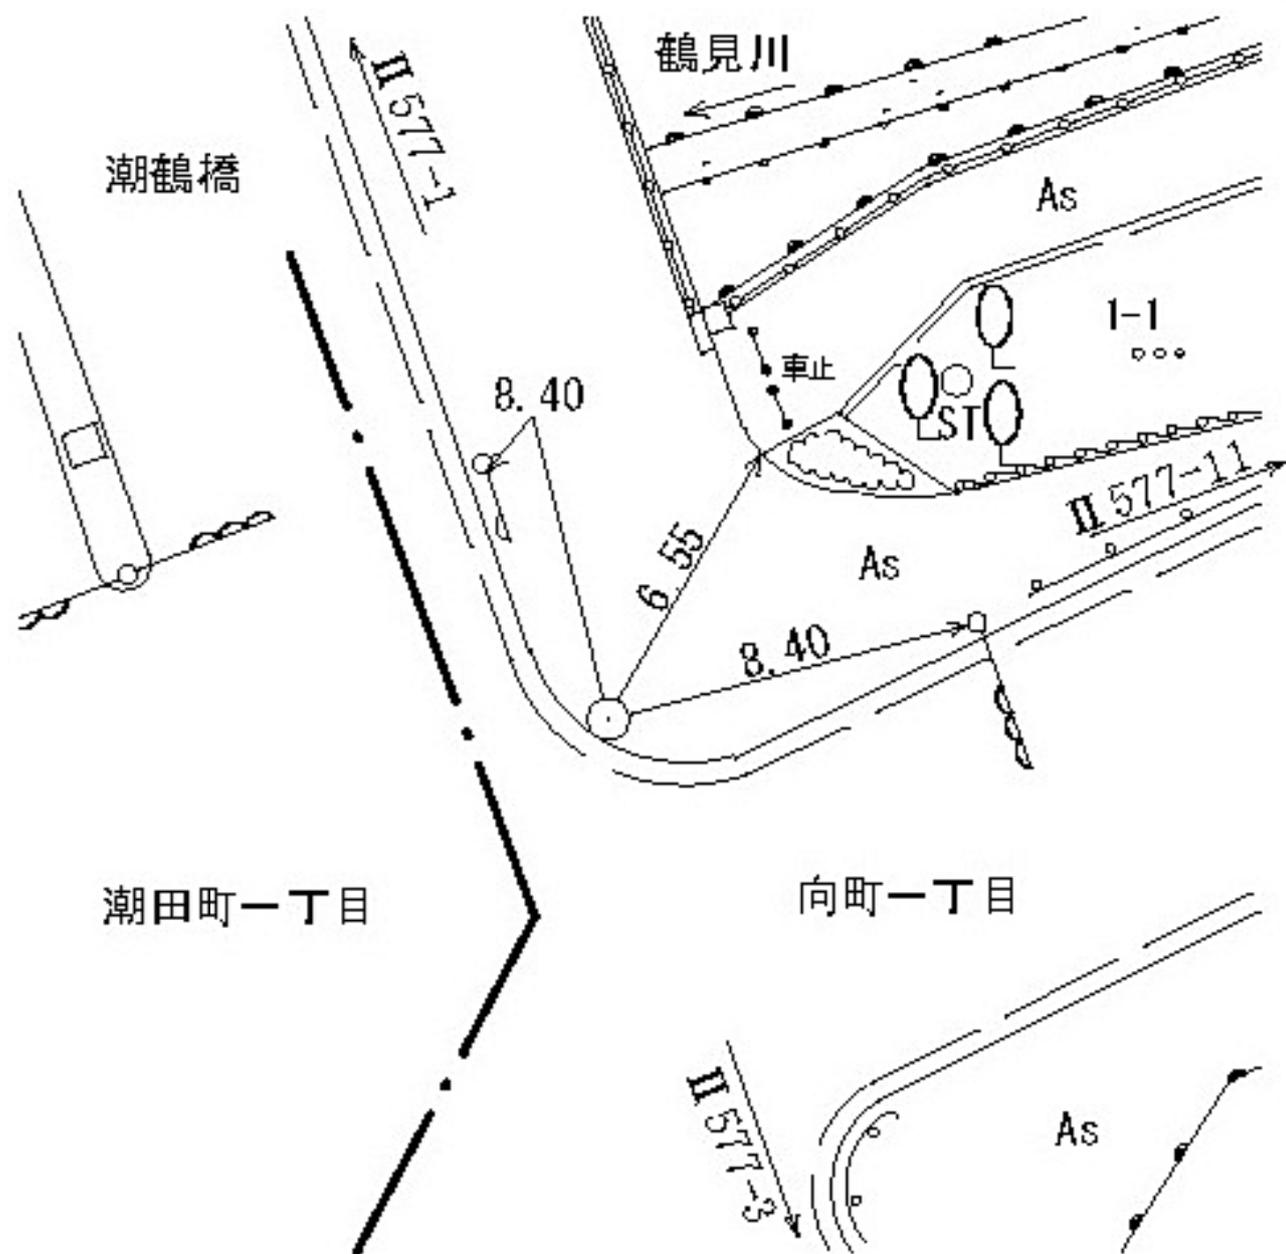

線番号	点番号	標識ノ種類	所在地
II 577	3	<div style="border: 1px solid black; border-radius: 50%; padding: 2px; display: inline-block;">金属標</div> 。鋏。木杭	鶴見区潮田二丁目九三番地先
要 図		キザミ	

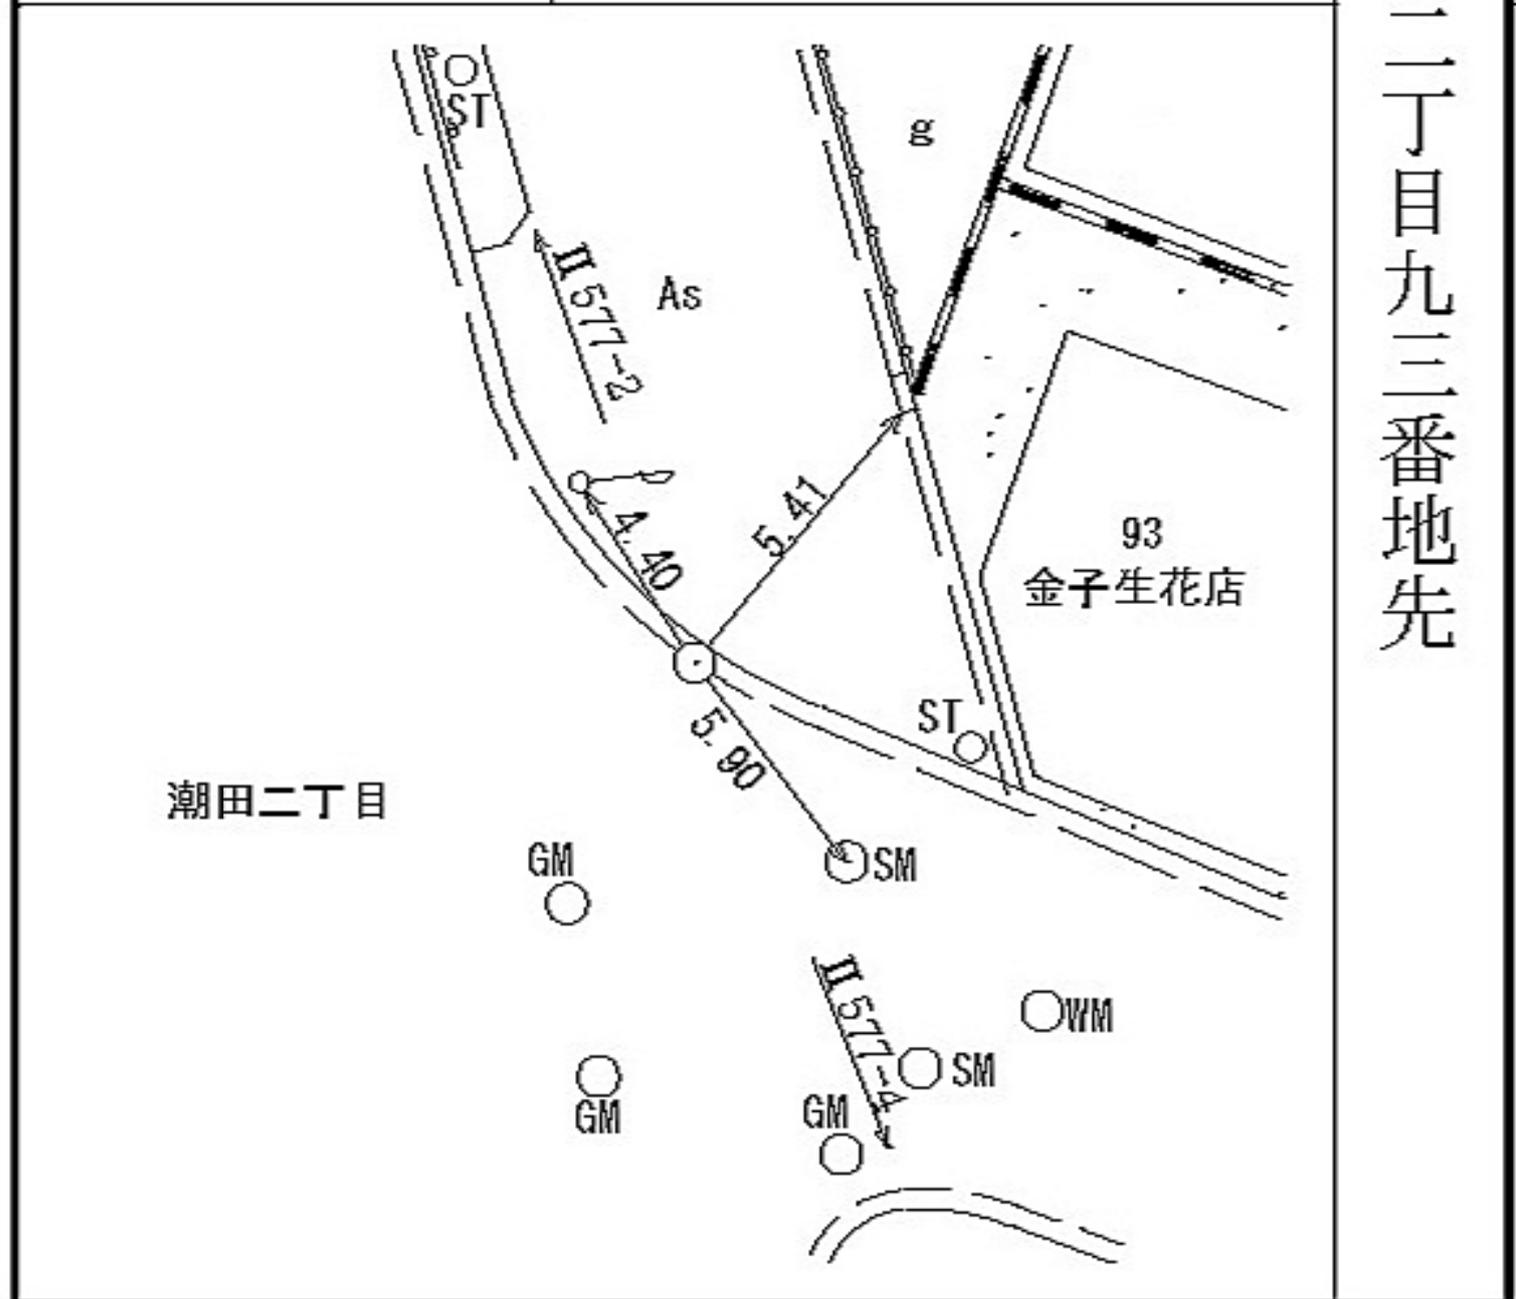

所在地

鶴見区仲通一丁目五三一―二番地先

標識ノ種類

金属標 ◦ 鋌 ◦ 木杭

キザミ

線番号


II 577

点番号

4

要

図

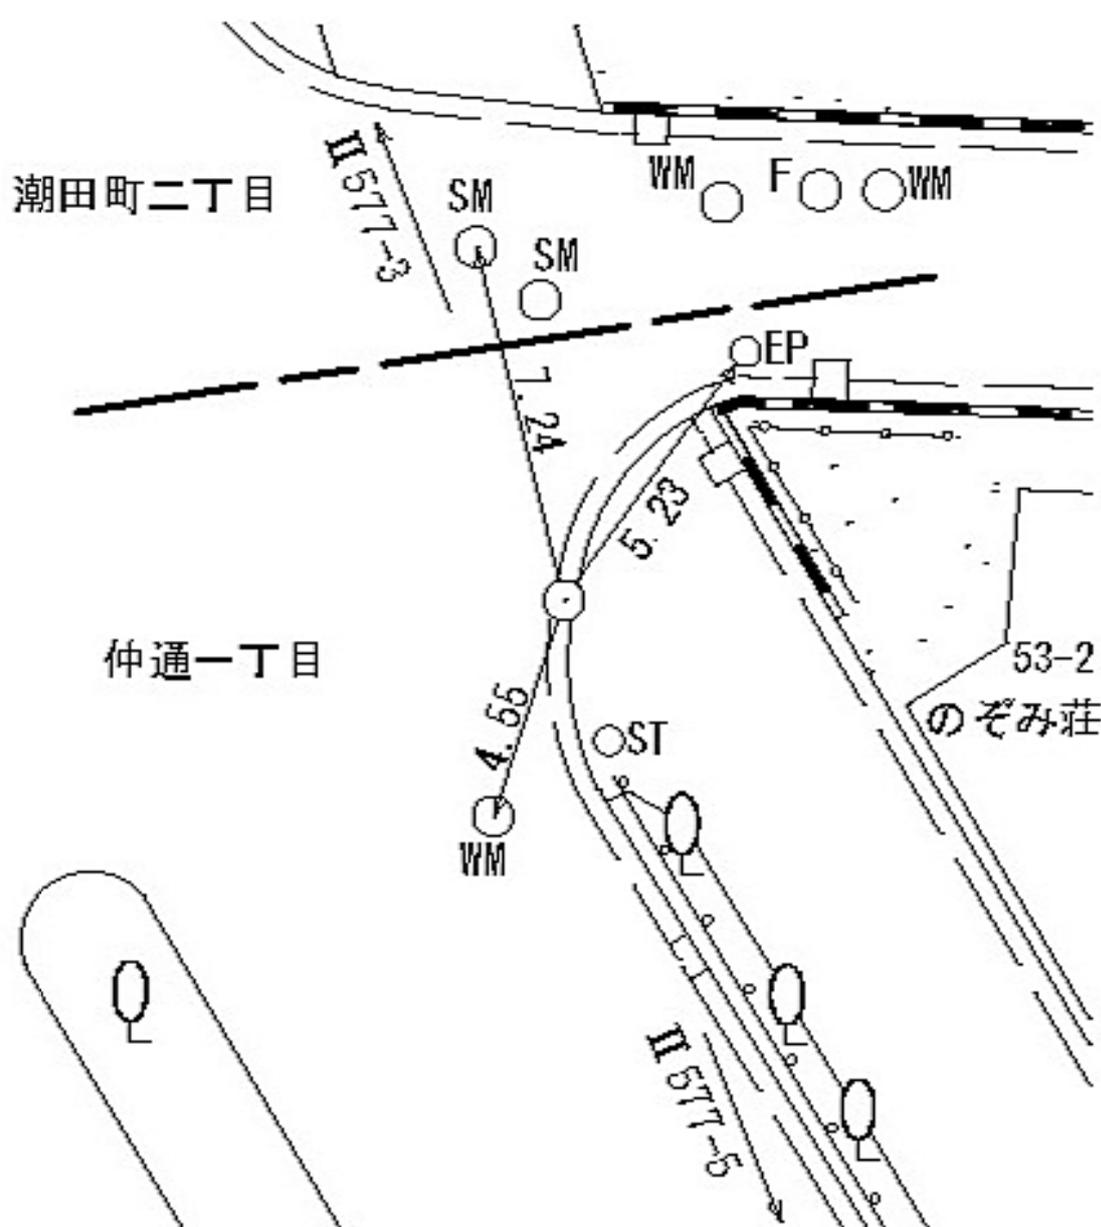

所在地

鶴見区本町通三丁目一六四―二番地先

標識ノ種類

金属標。鋸。木杭

点番号


6

線番号

II 577

キザミ

要 図

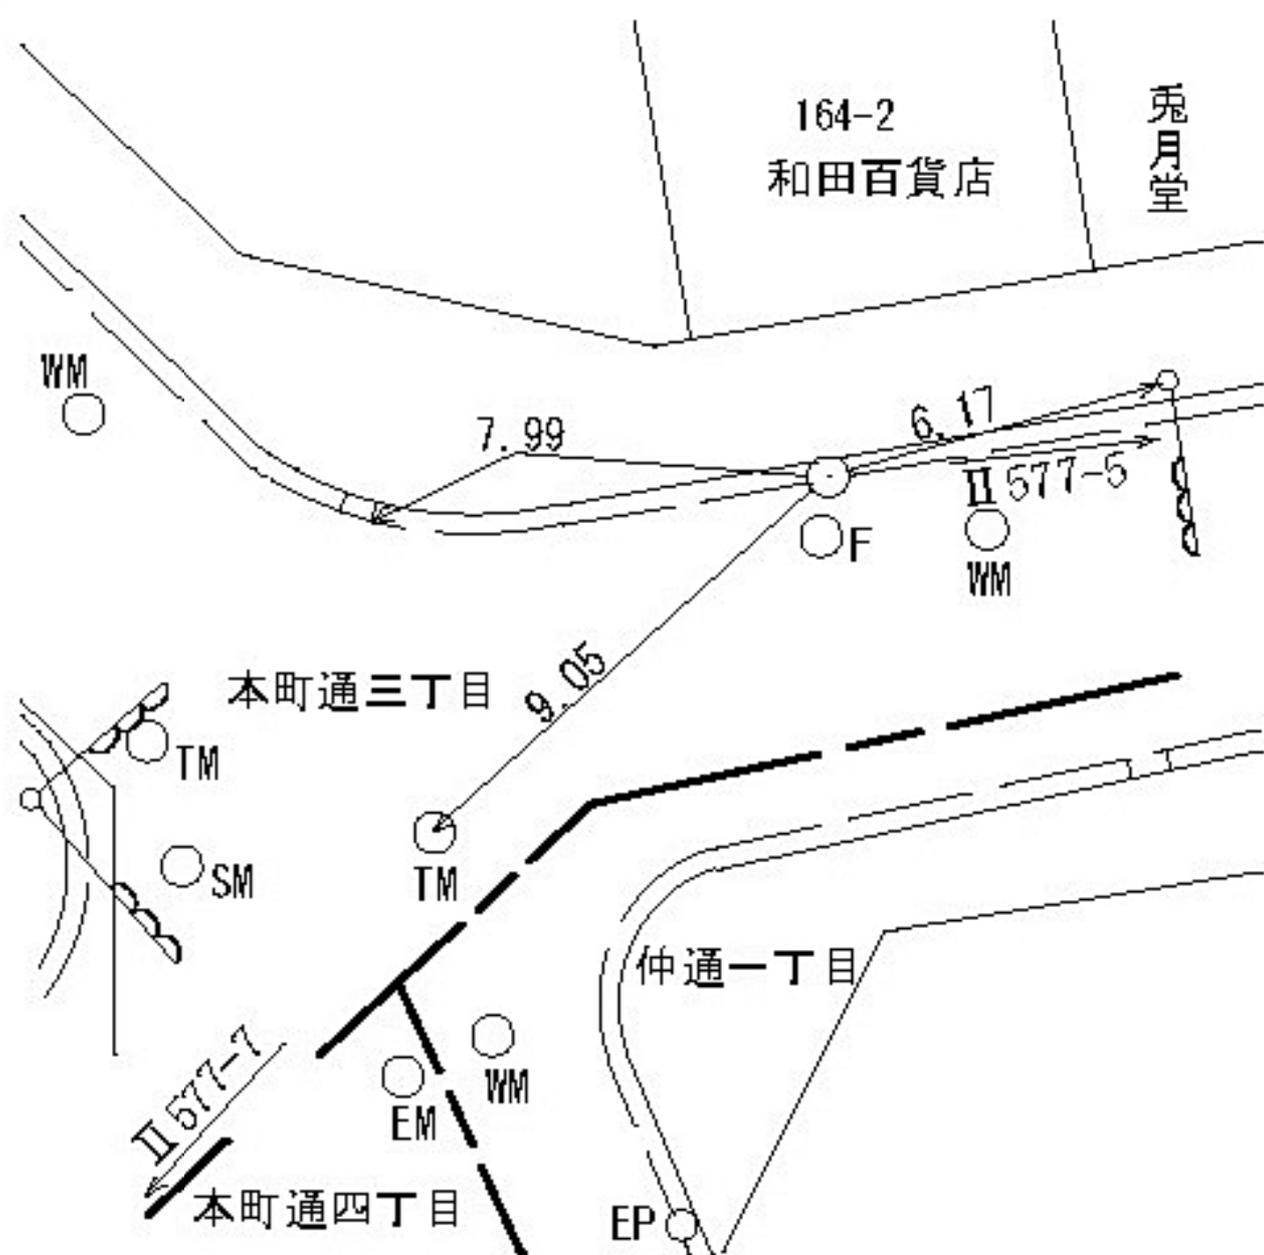

線
番
号

点
番
号

標 識 ノ 種 類

所
在
地

Ⅱ577

7

金属標 ◦ 鋌 ◦ 木杭

鶴見区本町通四丁目一七一番地先

要

図

キザミ



所在地

鶴見区下野谷町三丁目一〇〇番地先

標識ノ種類

金属標。鋏。木杭

点番号


8

線番号

II 577

キザミ

要 図

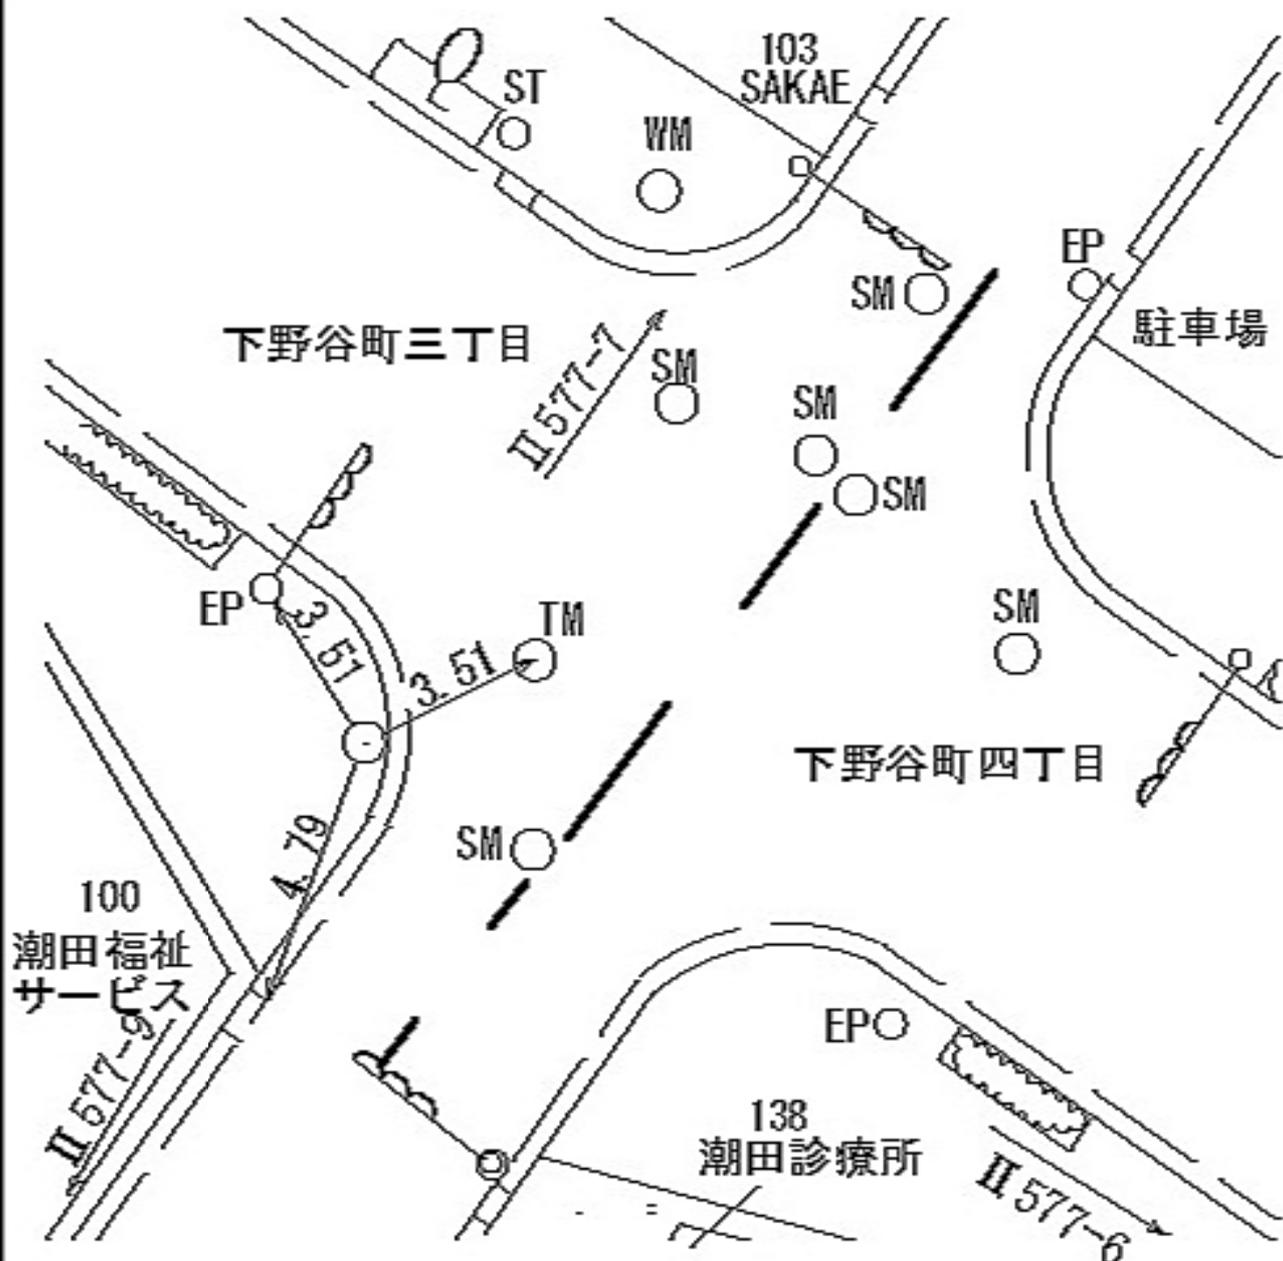

所在地

鶴見区下野谷町四丁目一四六番地先

標識ノ種類

金属標 ◦ 鋌 ◦ 木杭

点番号

9

線番号

II 577

キザミ

要 図



線
番
号

点
番
号

標 識 ノ 種 類

所 在 地

Ⅱ 577

10


金属標 ◦ 鋸 ◦ 木杭

鶴見区小野町一四番地先

要



キザミ

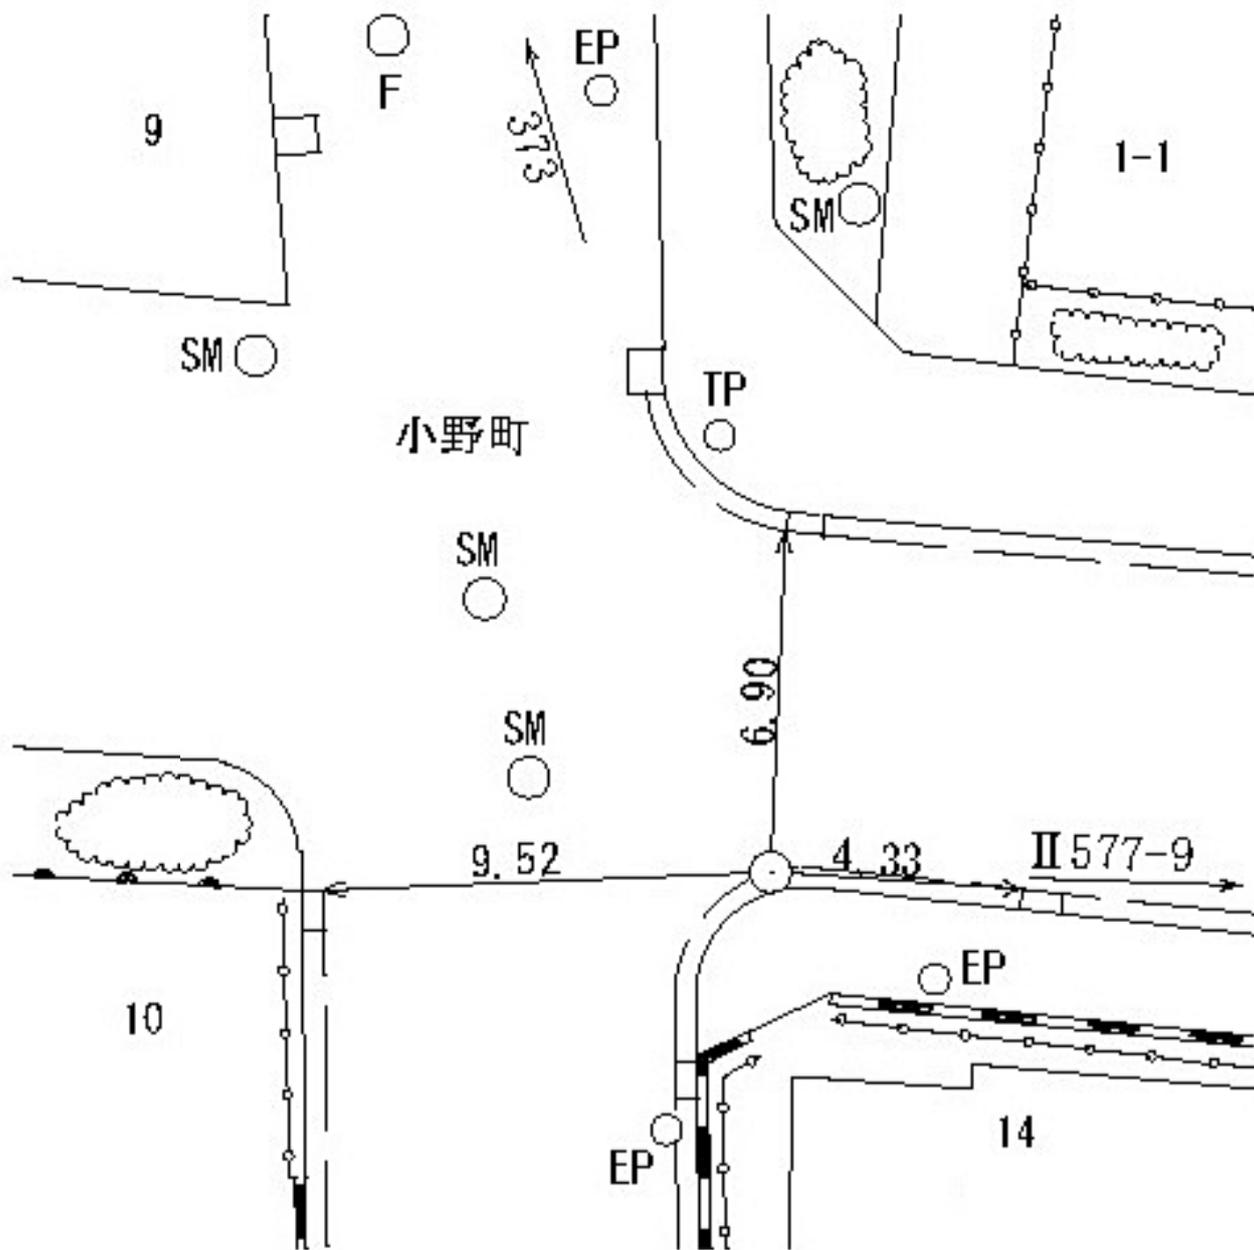

線
番
号

点
番
号

標 識 ノ 種 類

所 在 地

Ⅱ577

11


金属標 ◦ 鋌 ◦ 木杭

鶴見区向町一丁目六四一六番地先

要

図


キザミ

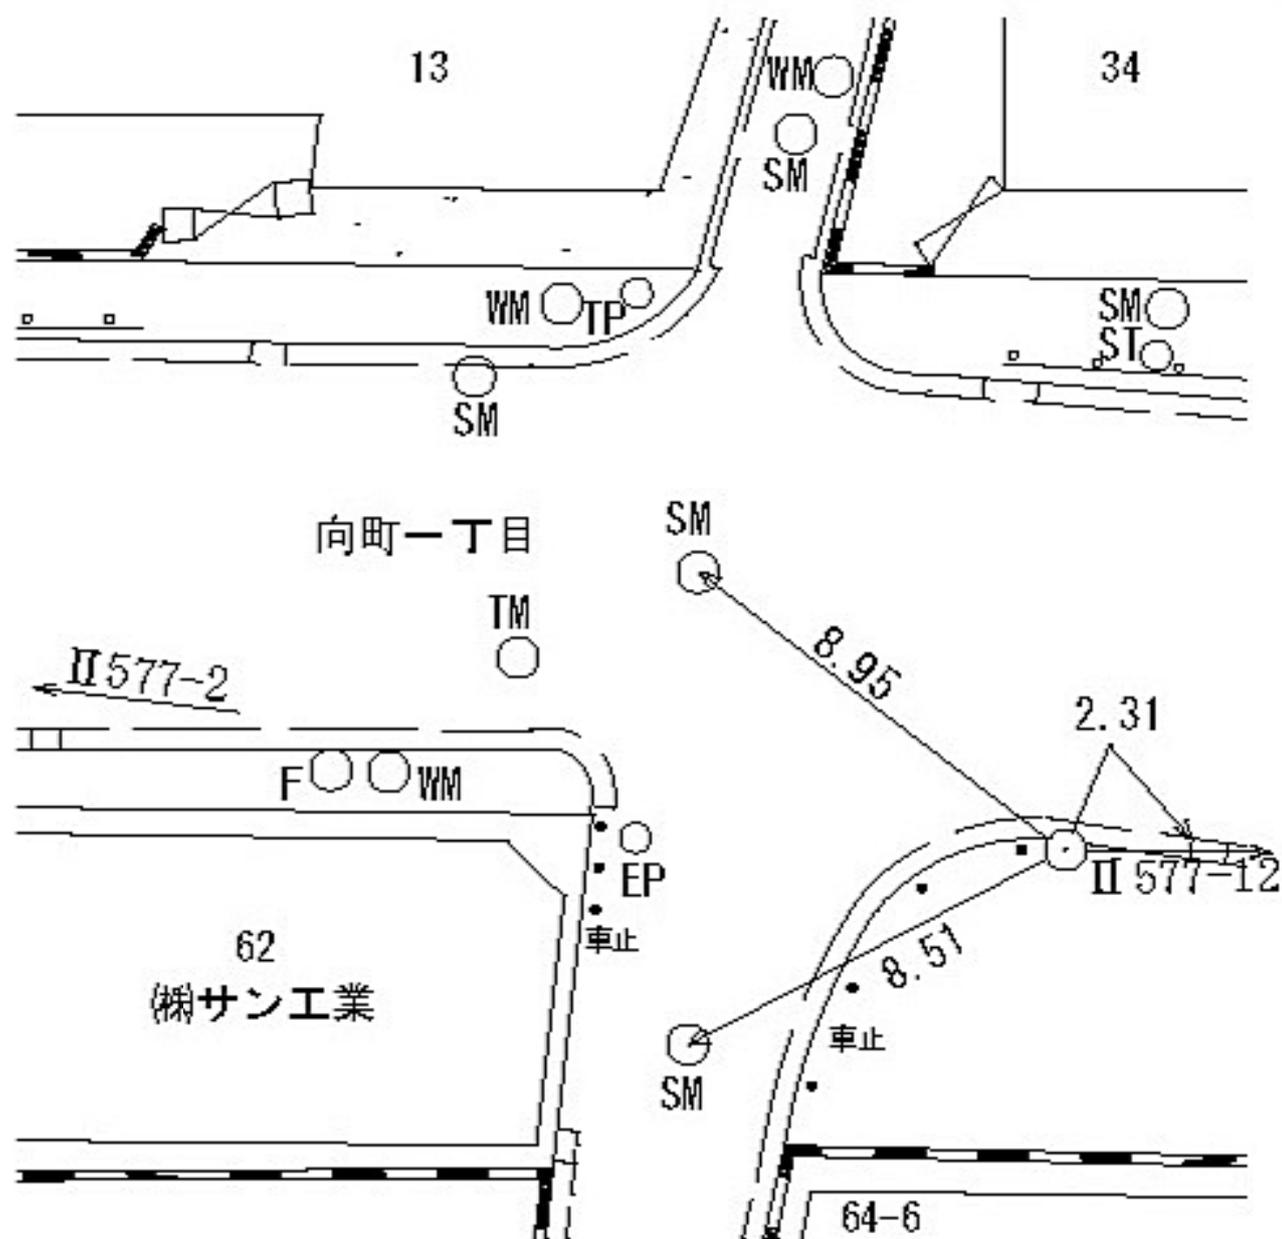

線 番 号	点 番 号	標 識 ノ 種 類	所 在 地
-------------	-------------	-----------	-------

II 577	12	金属標 ◦ 鋌 ◦ 木杭	鶴見区向町二丁目六九―二番地先
--------	----	--	-----------------

要 図	キザミ	
-----	-----	--

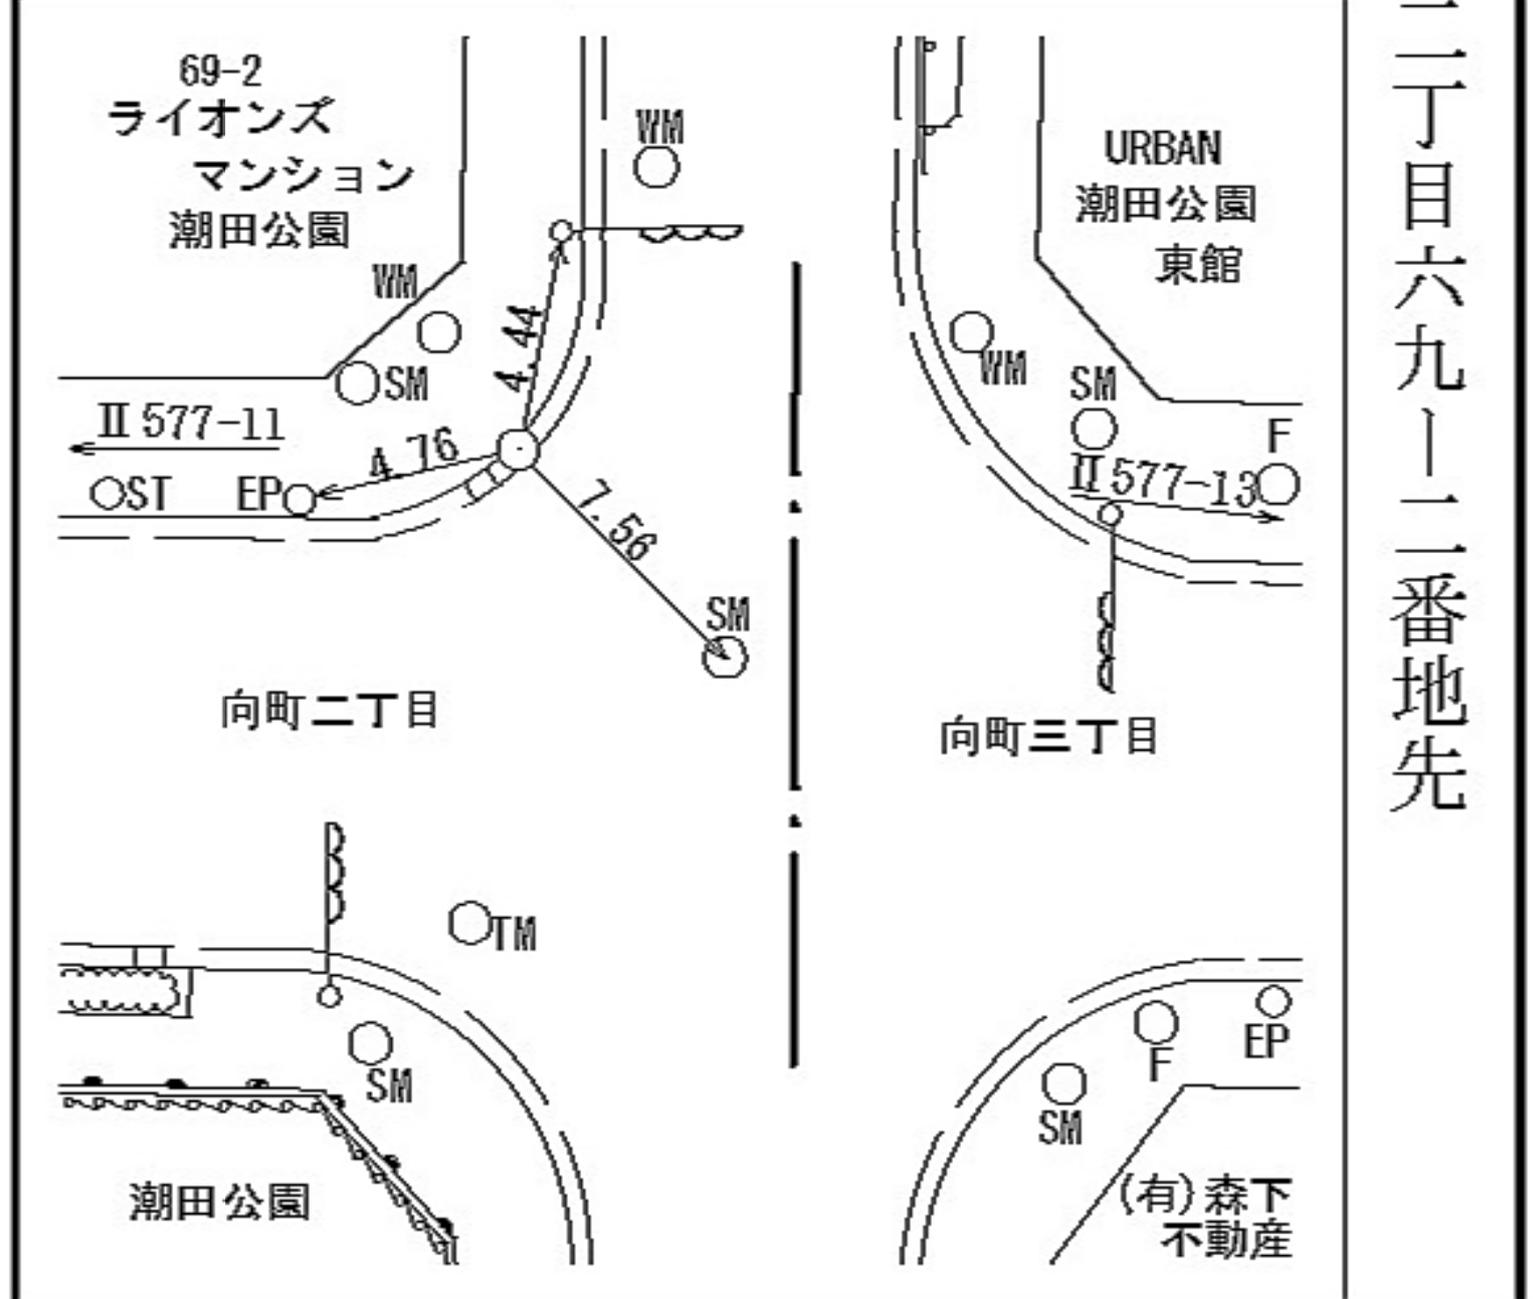

線
番
号

点
番
号

標 識 ノ 種 類

所
在
地

Ⅱ577

13


金属標 ◦ 鋸 ◦ 木杭

鶴見区向町三丁目七七ー七番地先

要


図

キザミ

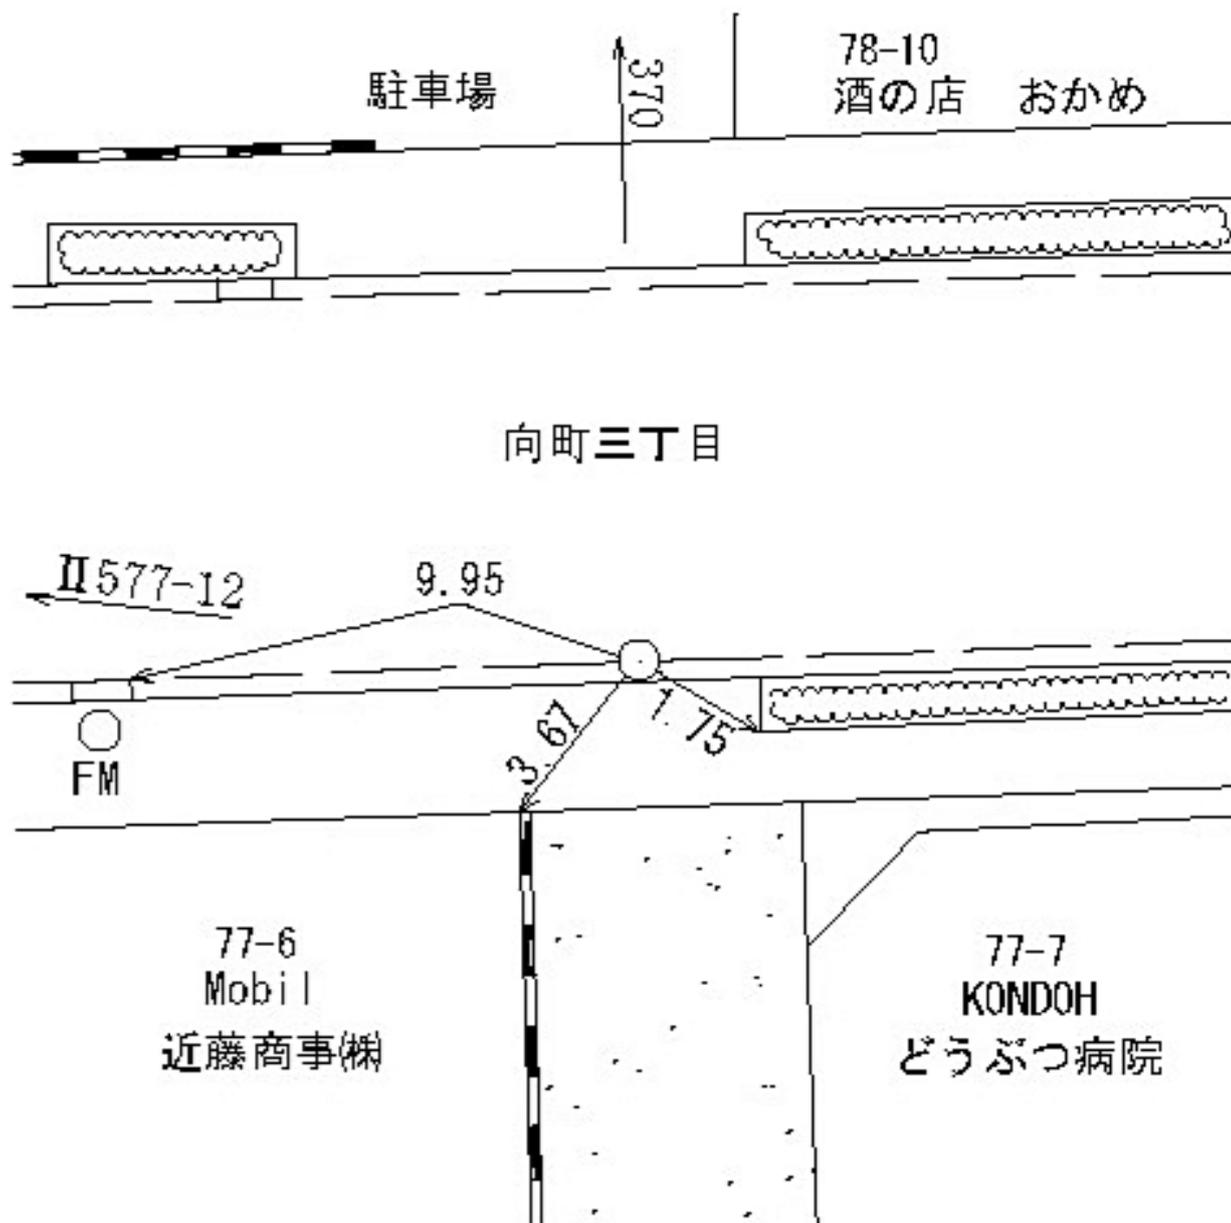

線 番 号	点 番 号	標 識 ノ 種 類	所 在 地
-------------	-------------	-----------	-------------

II 577	14	金属標 。鋸。木杭	鶴見区下野谷町四丁目一六三番地先
要 図		キザミ	

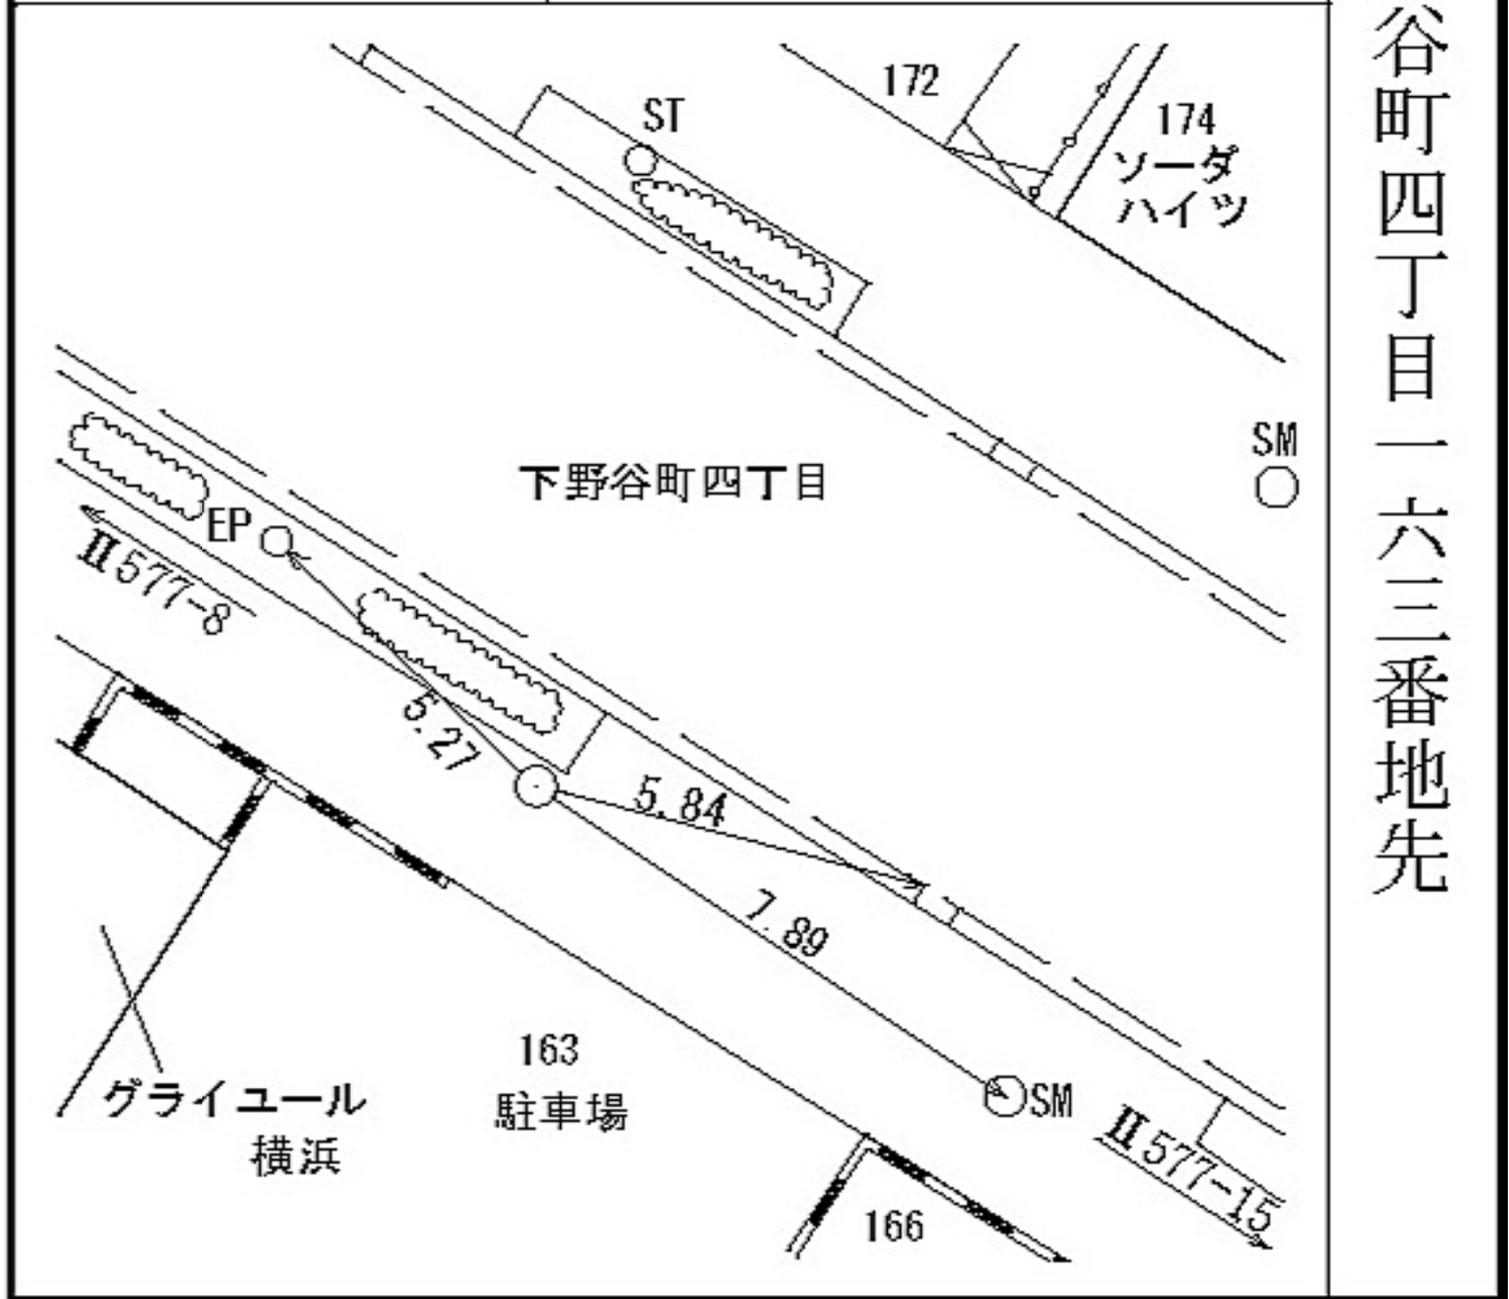

所在地

鶴見区汐入一丁目二番地先

標識ノ種類

金属標 ◦ 鋸 ◦ 木杭

キザミ

線番号


II577

点番号


15

要

図

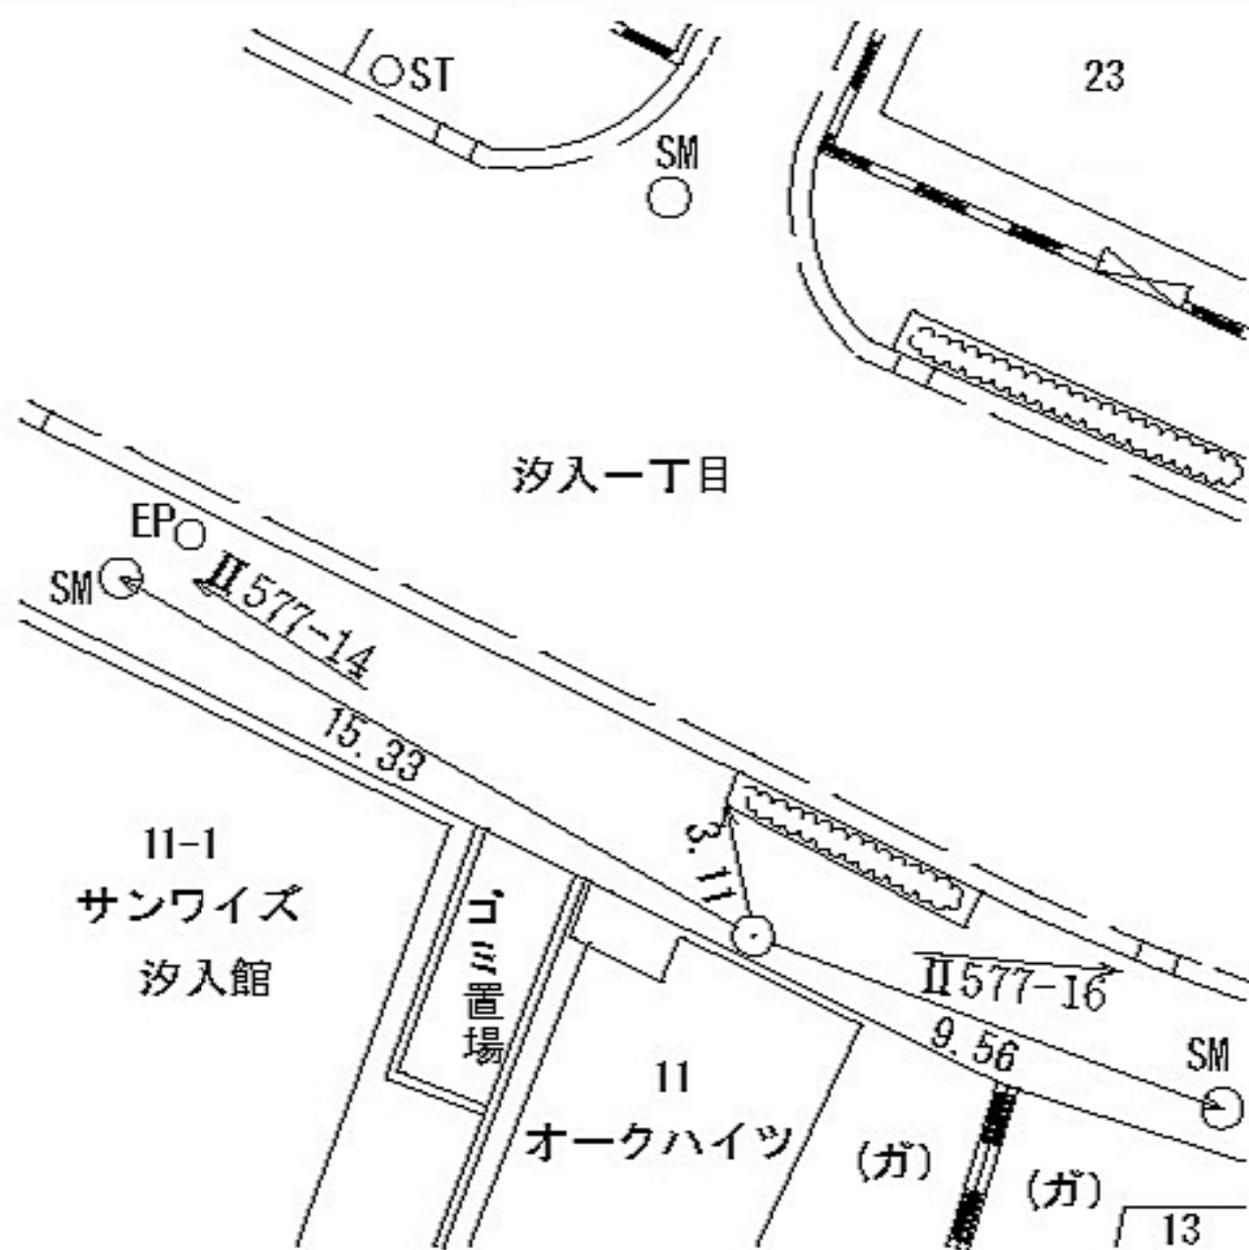

線番号	点番号	標識ノ種類	所在地
II 577	16	金属標 。鋏。木杭	鶴見区汐入一丁目二九番地先
要 図		キザミ	

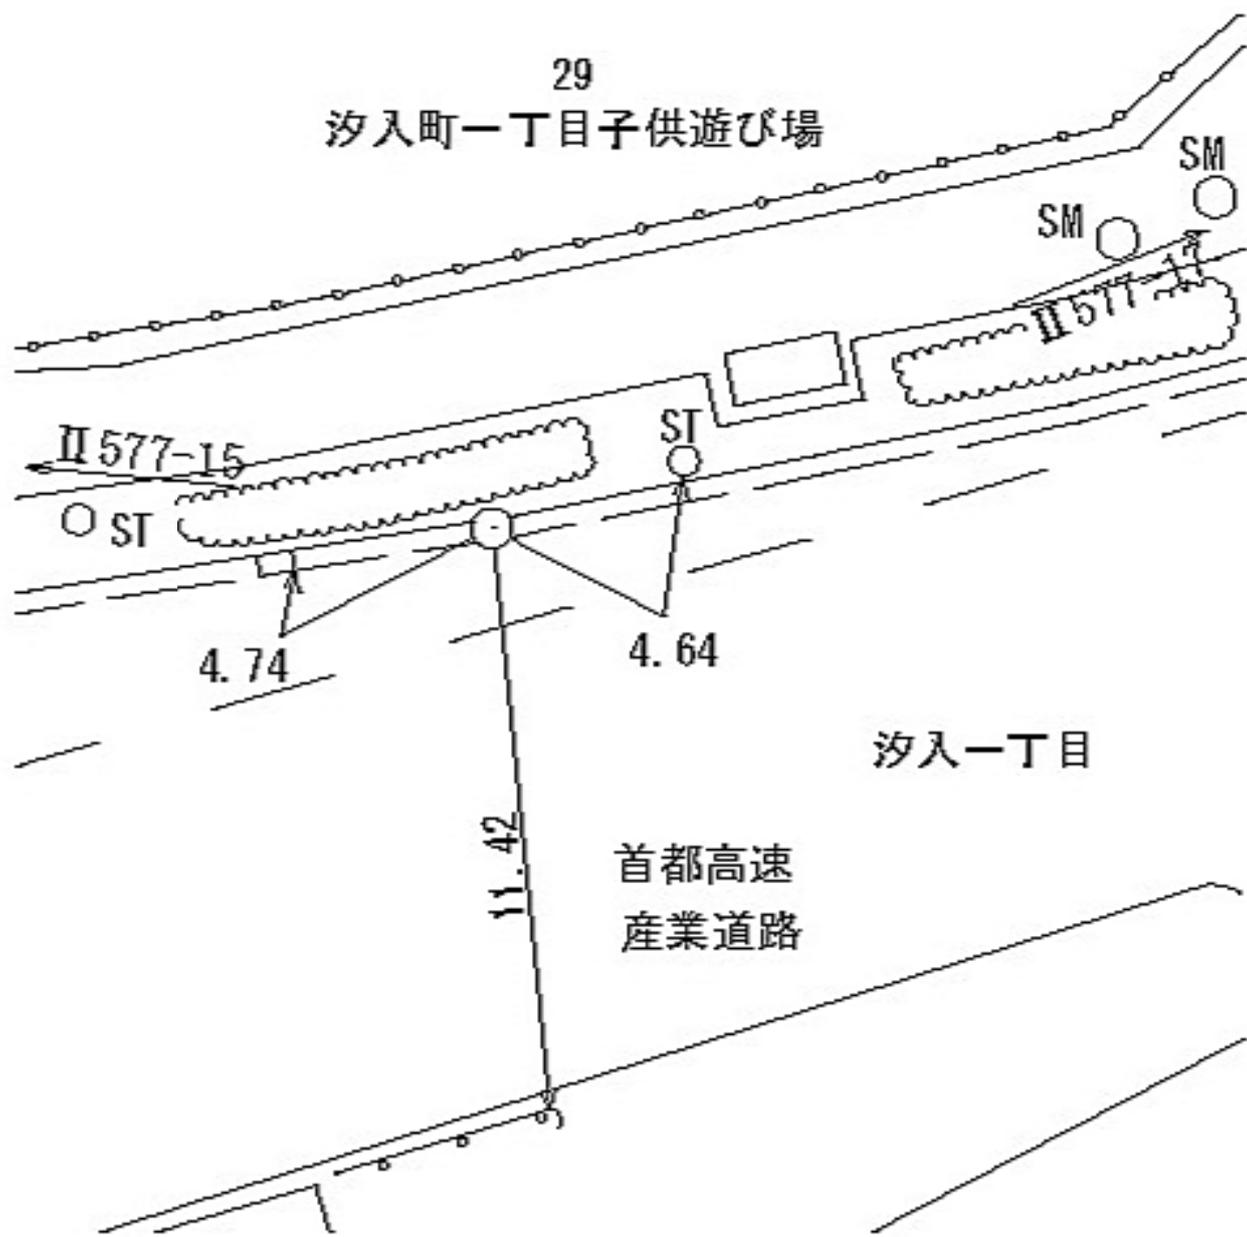

所在地

鶴見区汐入一丁目三二―一 番地先

標識ノ種類

金属標。鋸。木杭

点番号


17

線番号

II 577

キザミ

要 図

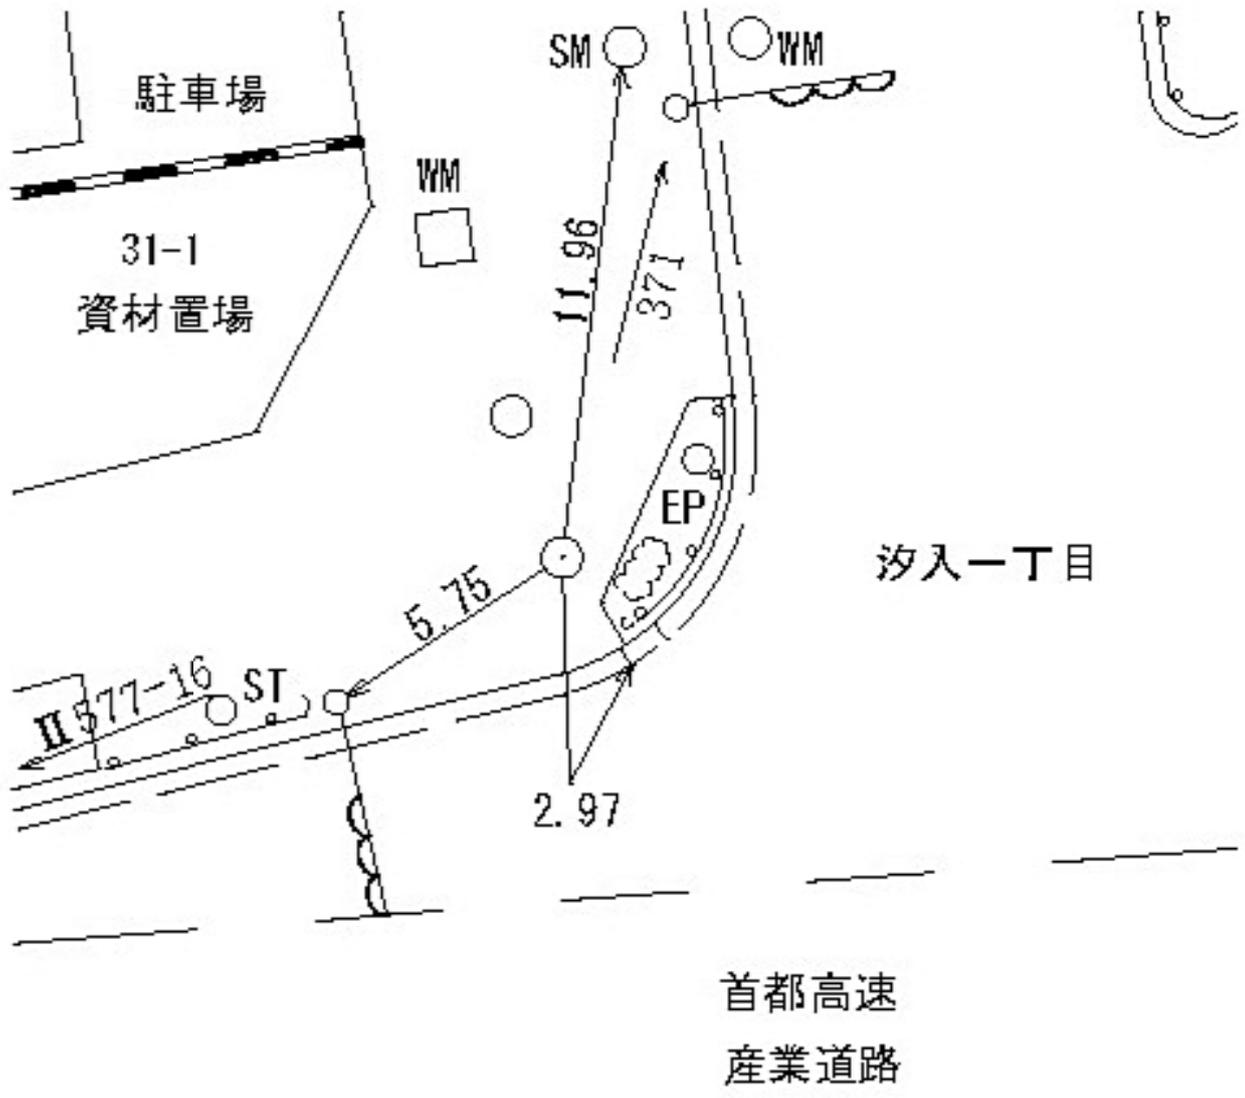

所在地

都築区佐江戸町一七七六番地先

標識ノ種類

金属標。鋸。木杭

キザミ

線番号


II 578

点番号

1

要

図

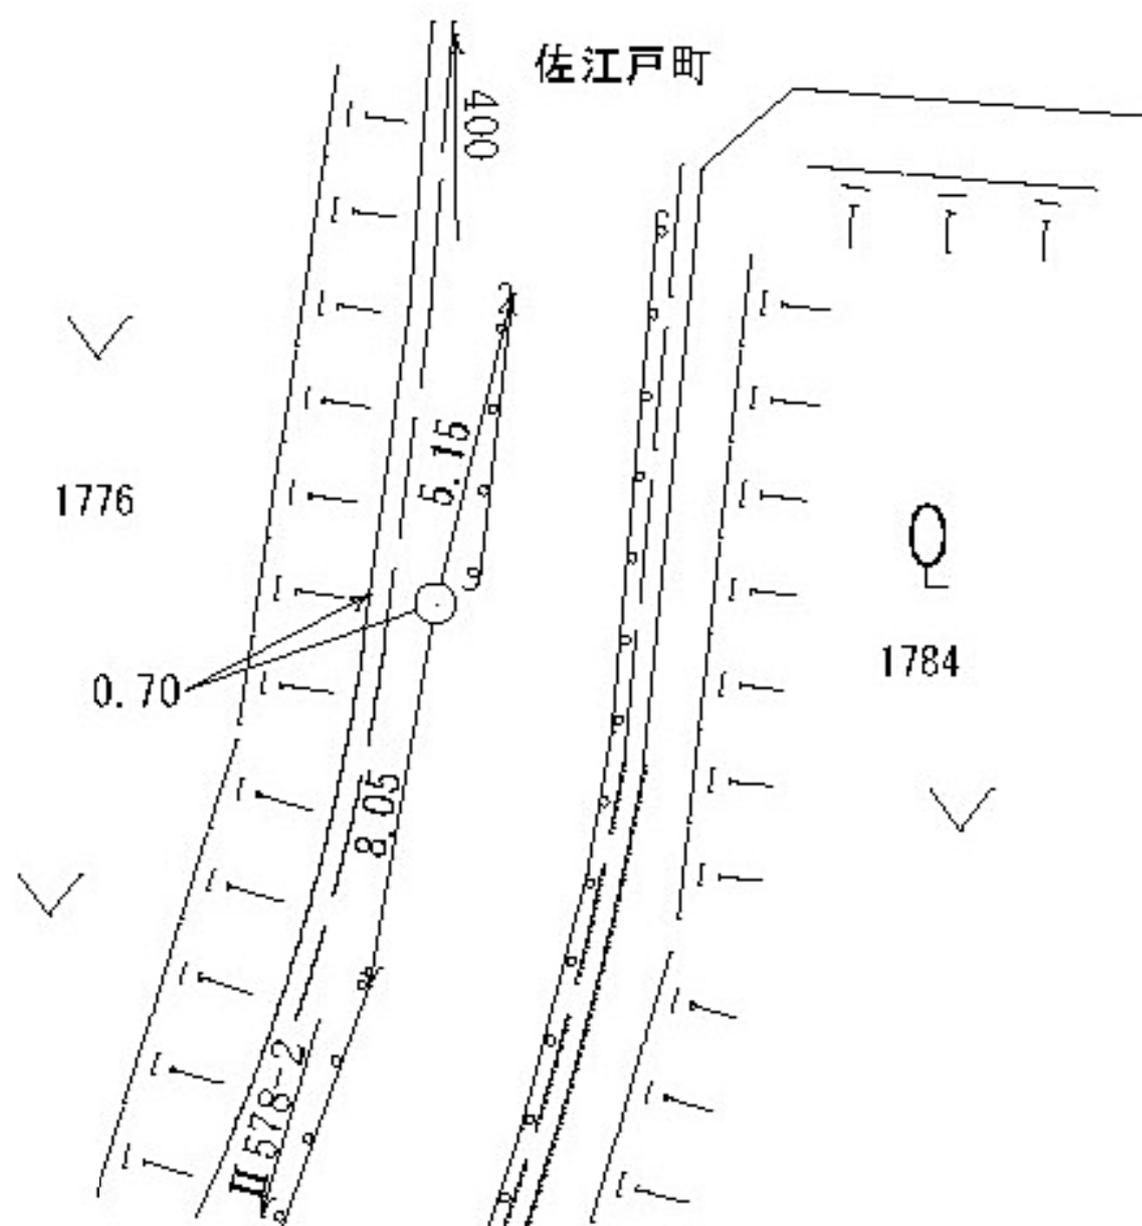

線
番
号

点
番
号

標 識 ノ 種 類

所
在
地

Ⅱ578

2


金属標 ◦ 鋌 ◦ 木杭

都築区佐江戸町一七八四番地先

要

図

キザミ

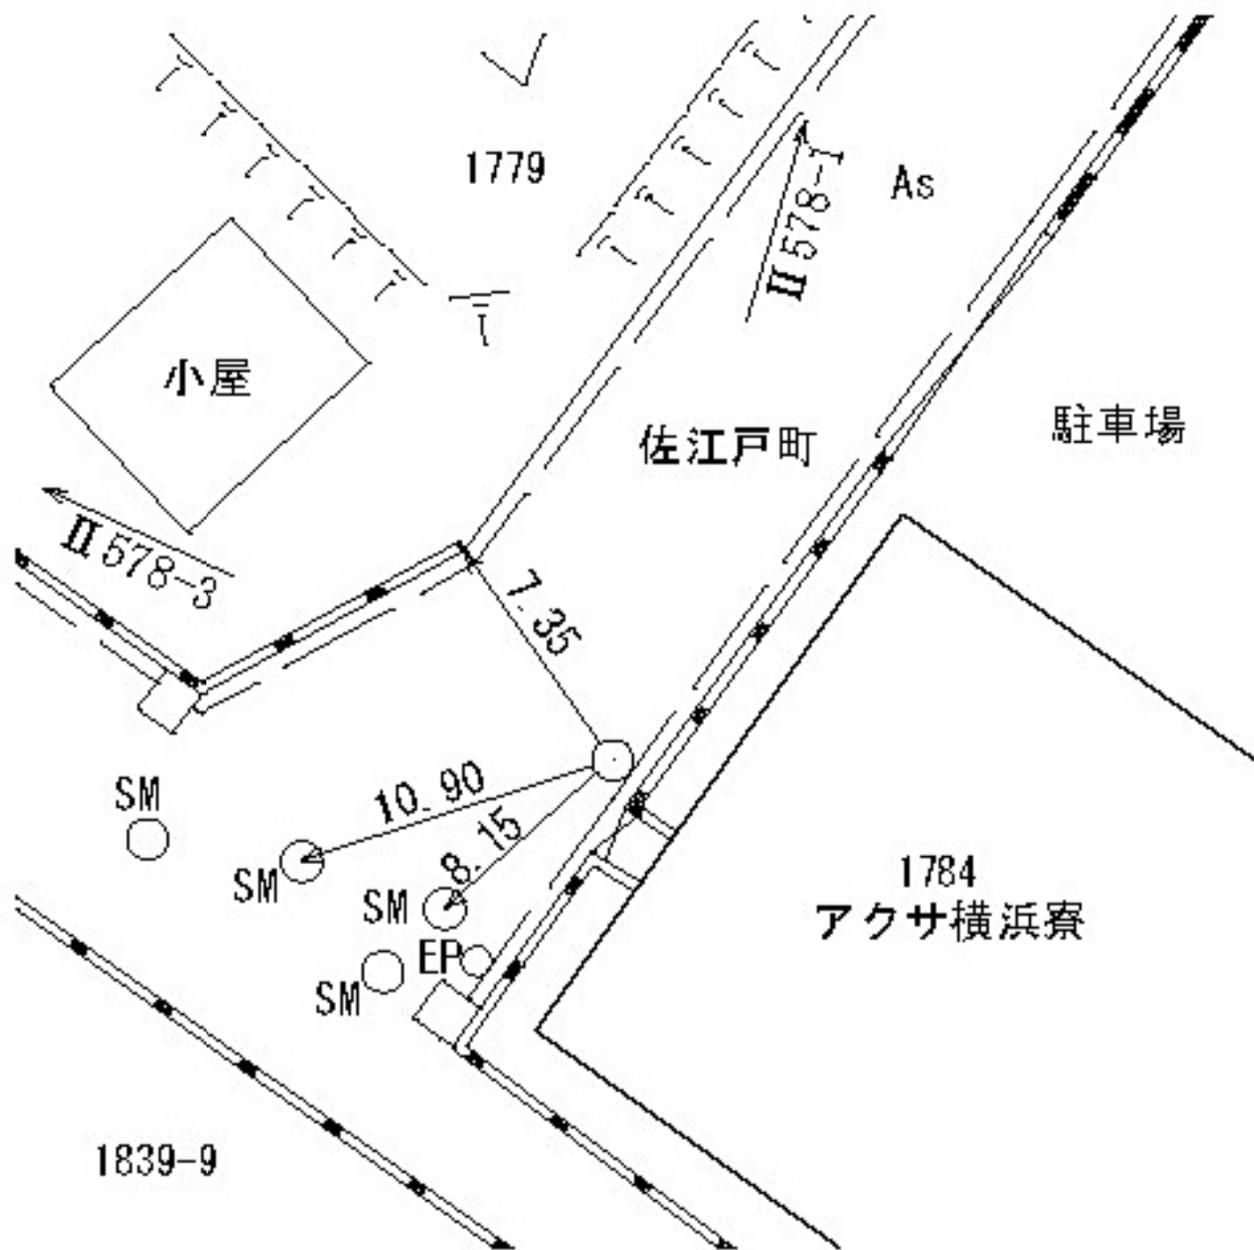

所在地

都築区佐江戸町一八三九一―一三番地先

標識ノ種類

金属標。鋌。木杭

キザミ


点番号

3

線番号

II 578

要 図

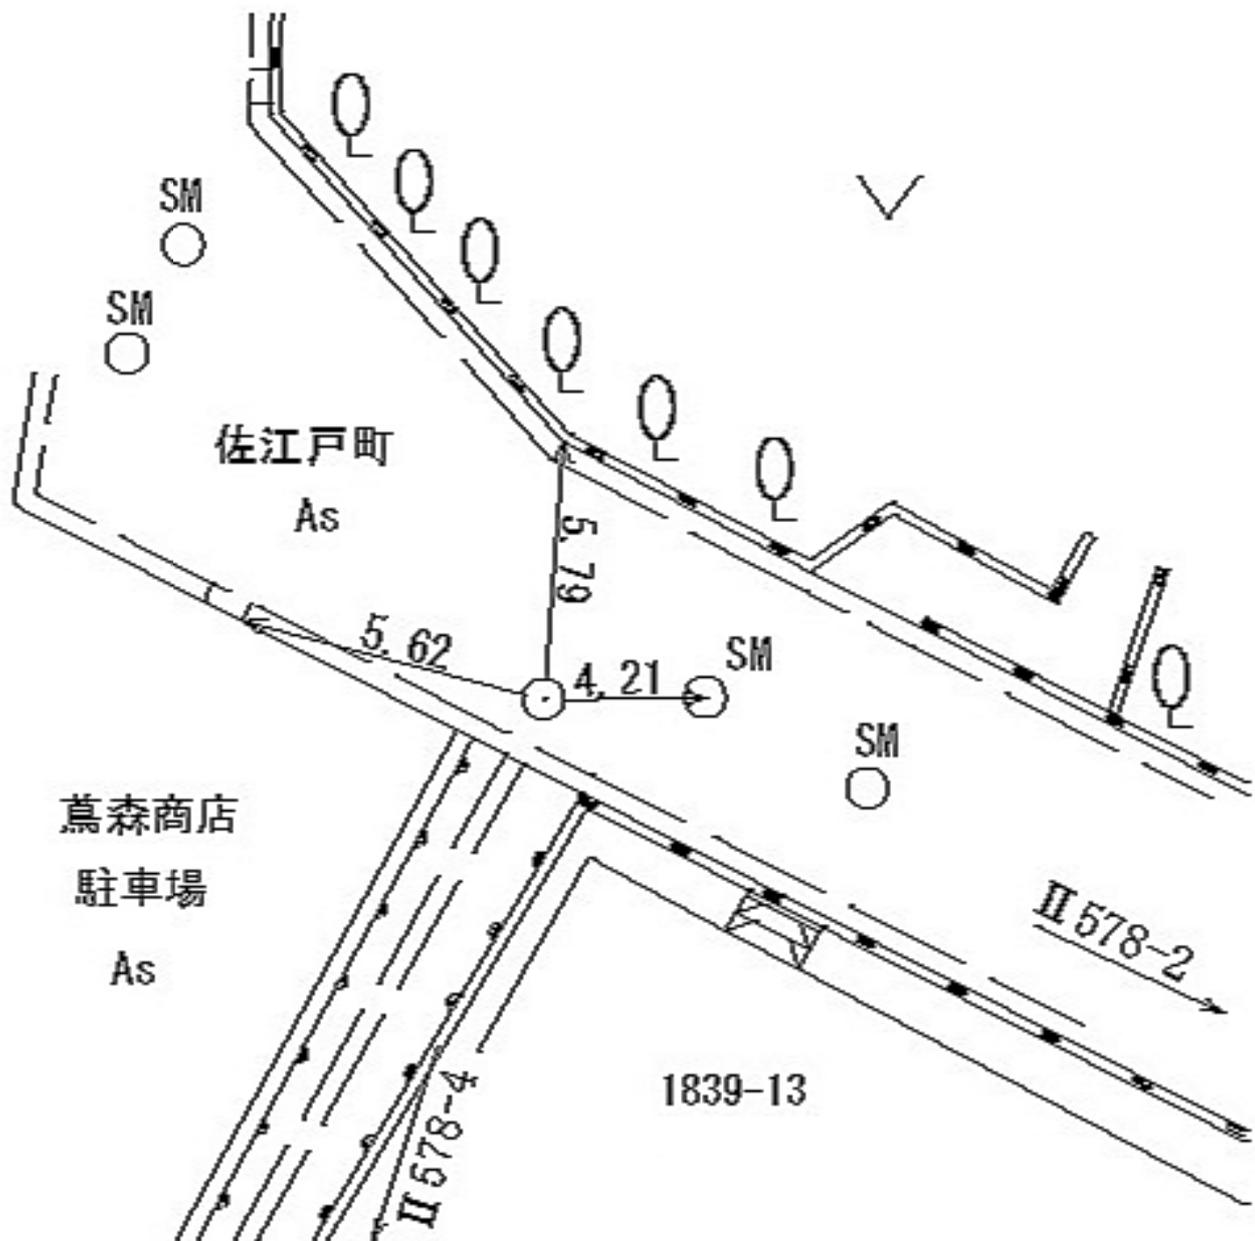

所在地

都築区佐江戸町一四八番地先

標識ノ種類

金属標。鋸。木杭

点番号

4


線番号

II 578

キザミ

要

図

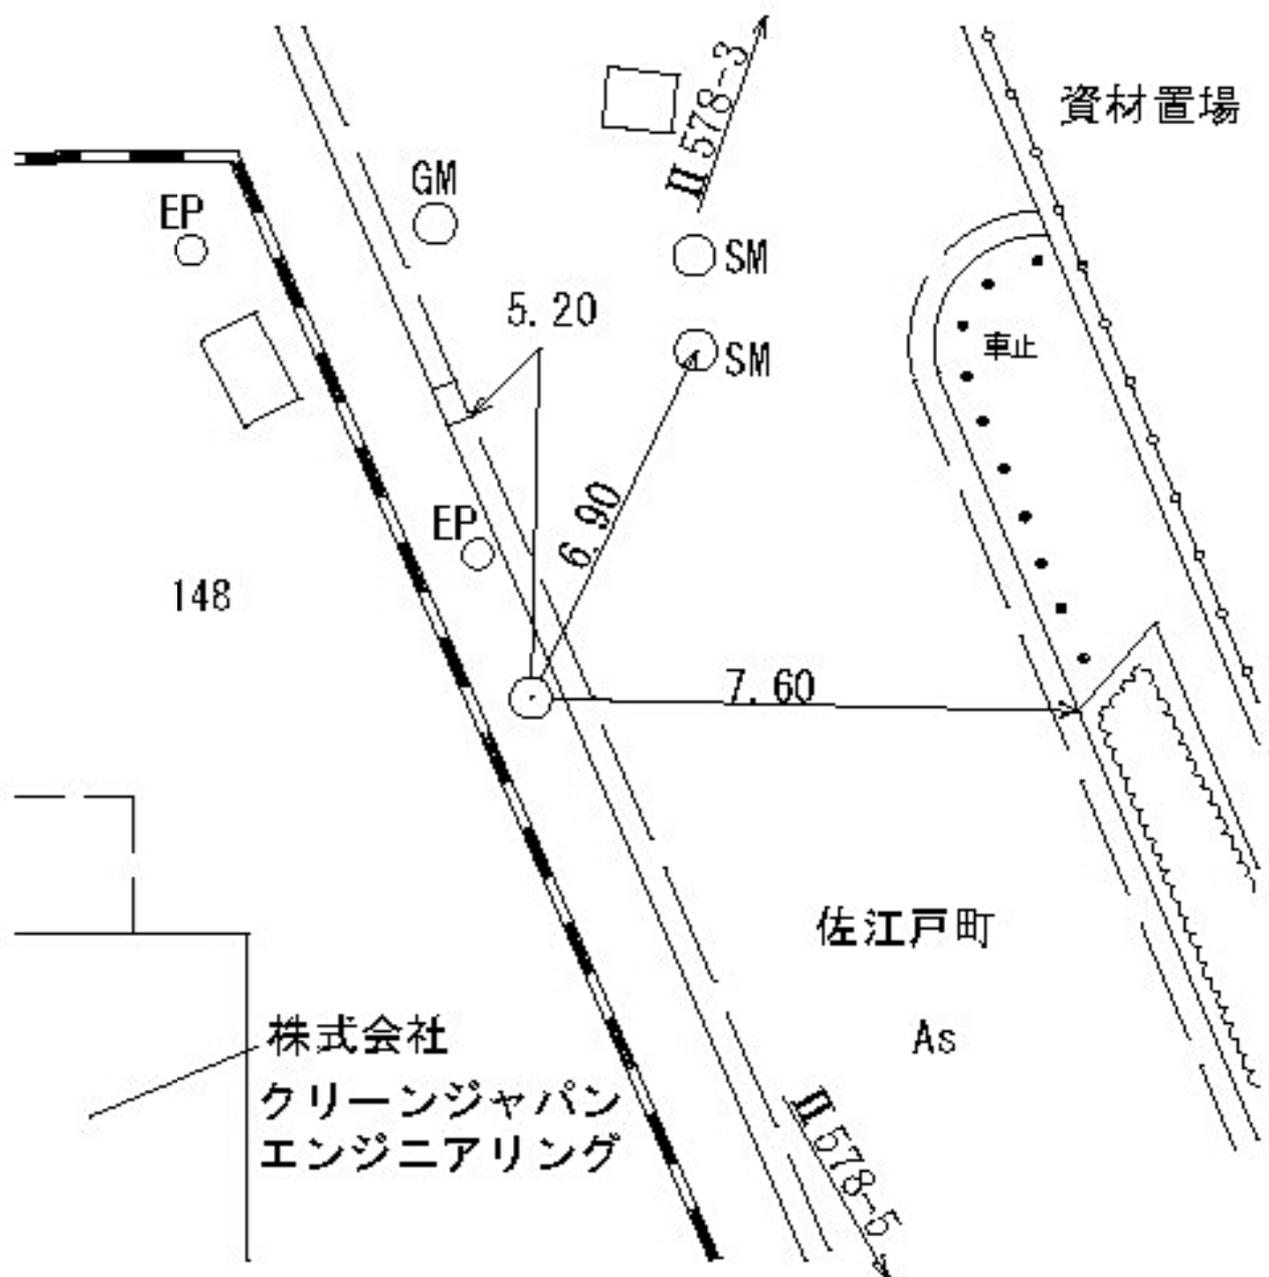

所在地

都築区佐江戸町一五〇番地先

標識ノ種類

金属標。鋸。木杭

キザミ

線番号


II 578

点番号

5

要

図

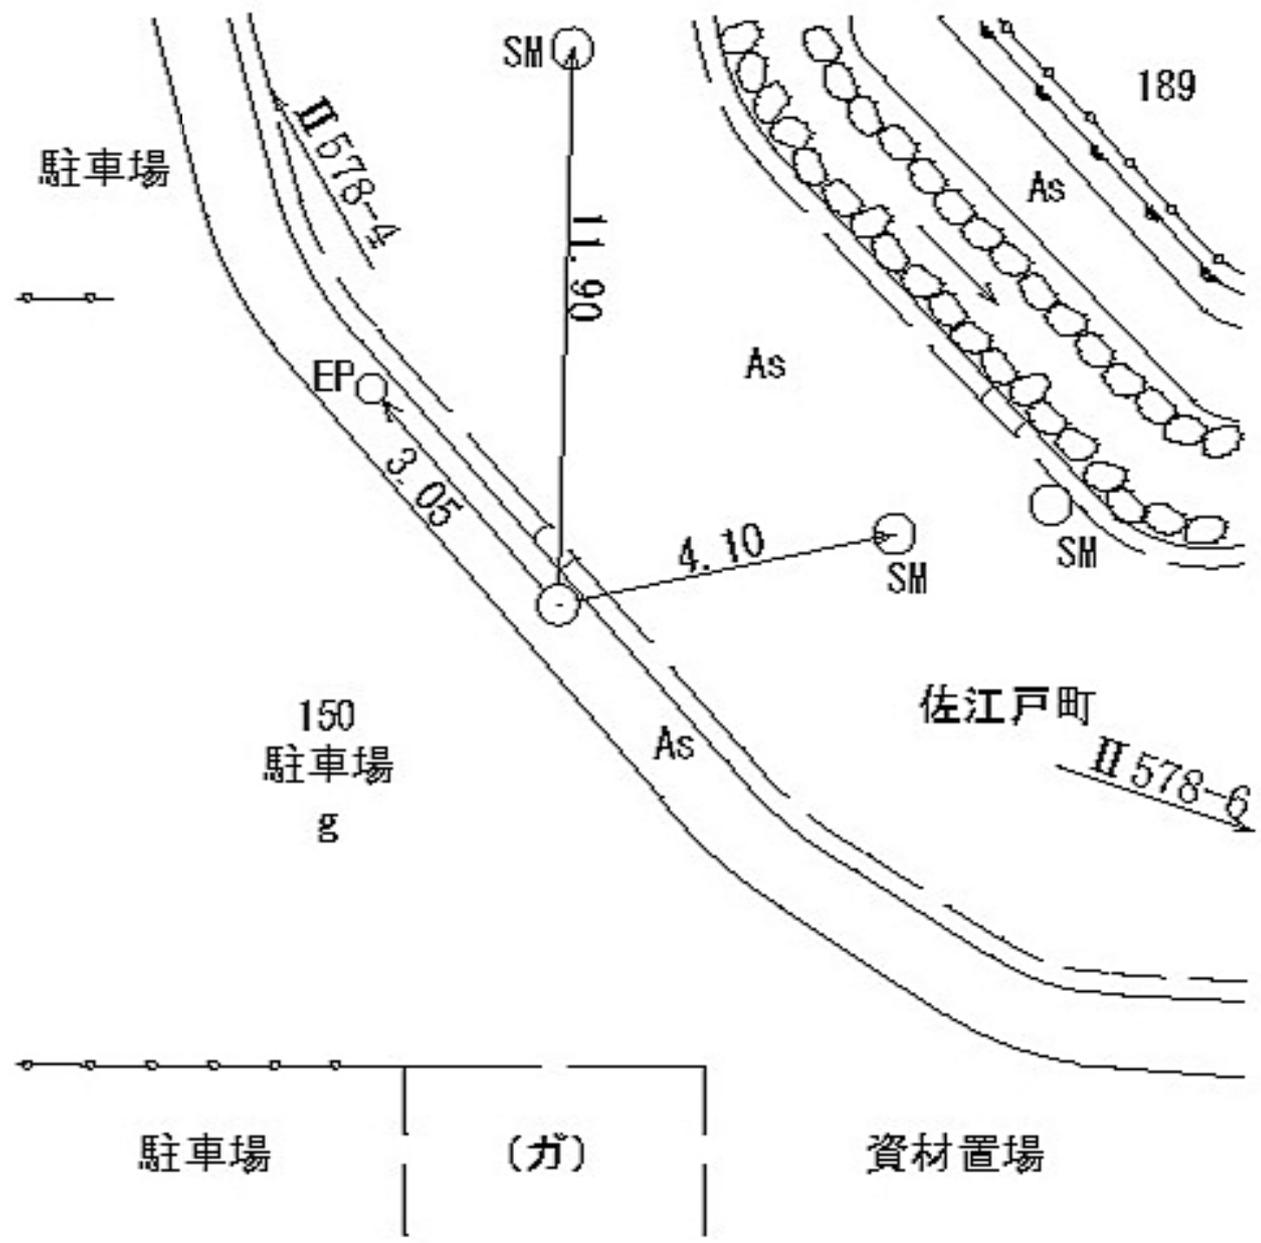

線
番
号

点
番
号

標 識 ノ 種 類

所
在
地

Ⅱ 578

6


金属標 ◦ 鋸 ◦ 木杭

都築区佐江戸町二八三一一番地先

要

図

キザミ

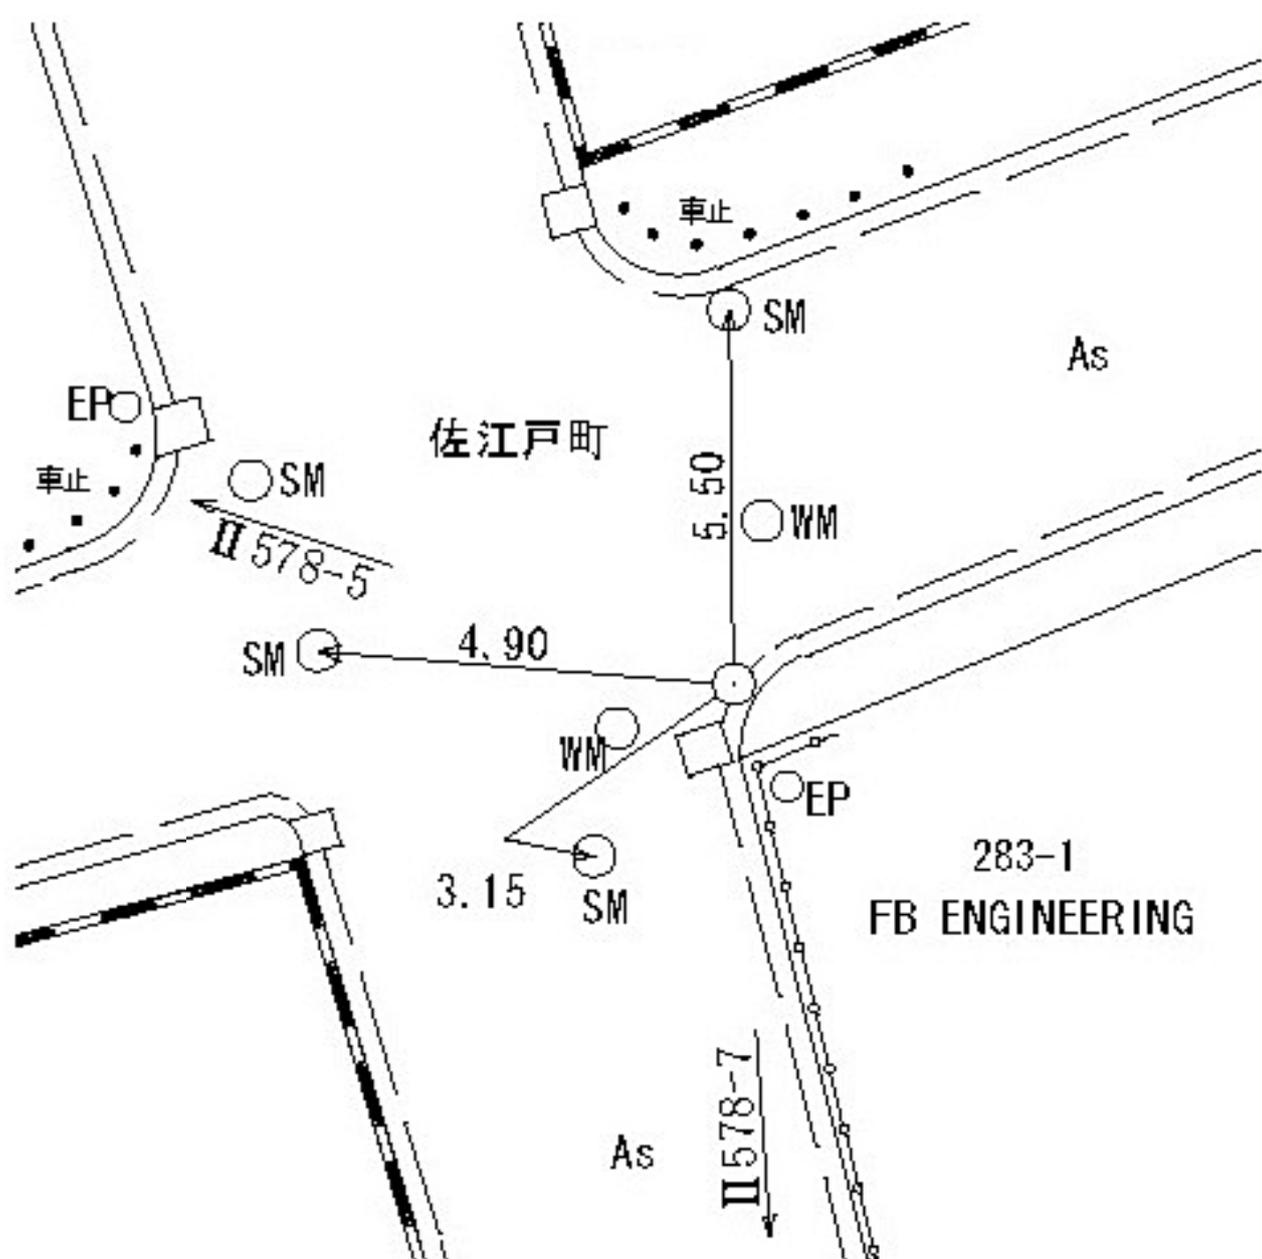

所在地

緑区白山一丁目一四〇―一番地先

標識ノ種類

金属標。鋸。木杭

点番号


8

線番号

II 578

キザミ

要 図

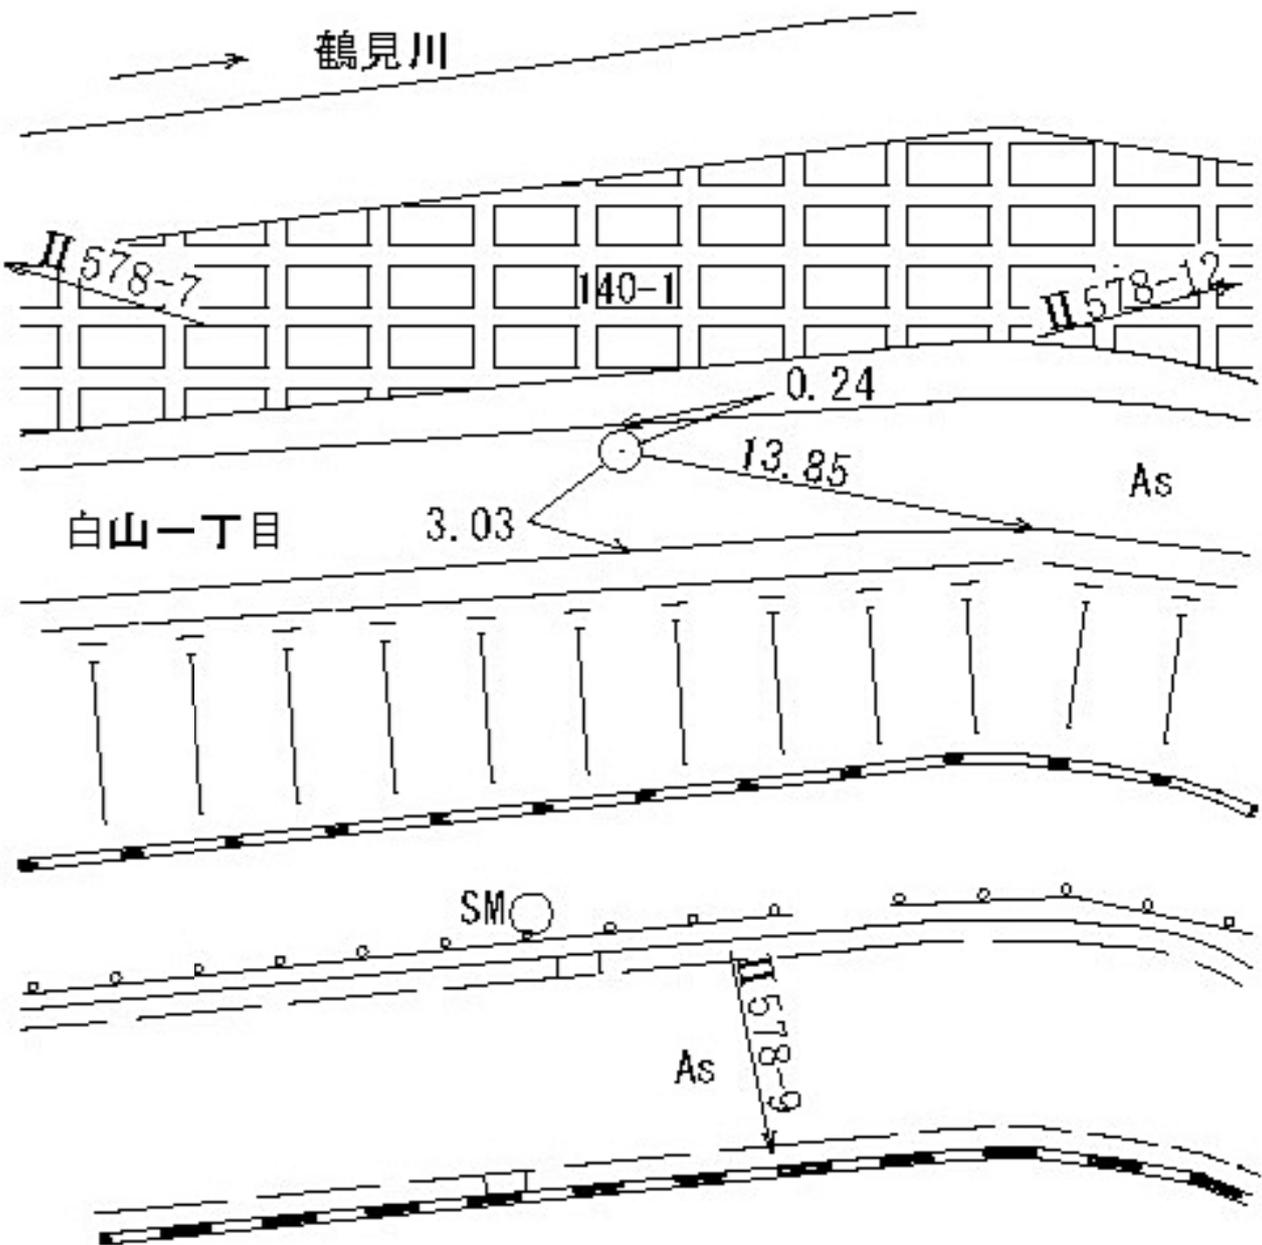

線
番
号

点
番
号

標 識 ノ 種 類

所
在
地

Ⅱ 578

9


金属標 ◦ 鋸 ◦ 木杭

緑区白山一丁目一八〇—一番地先

要

図

キザミ

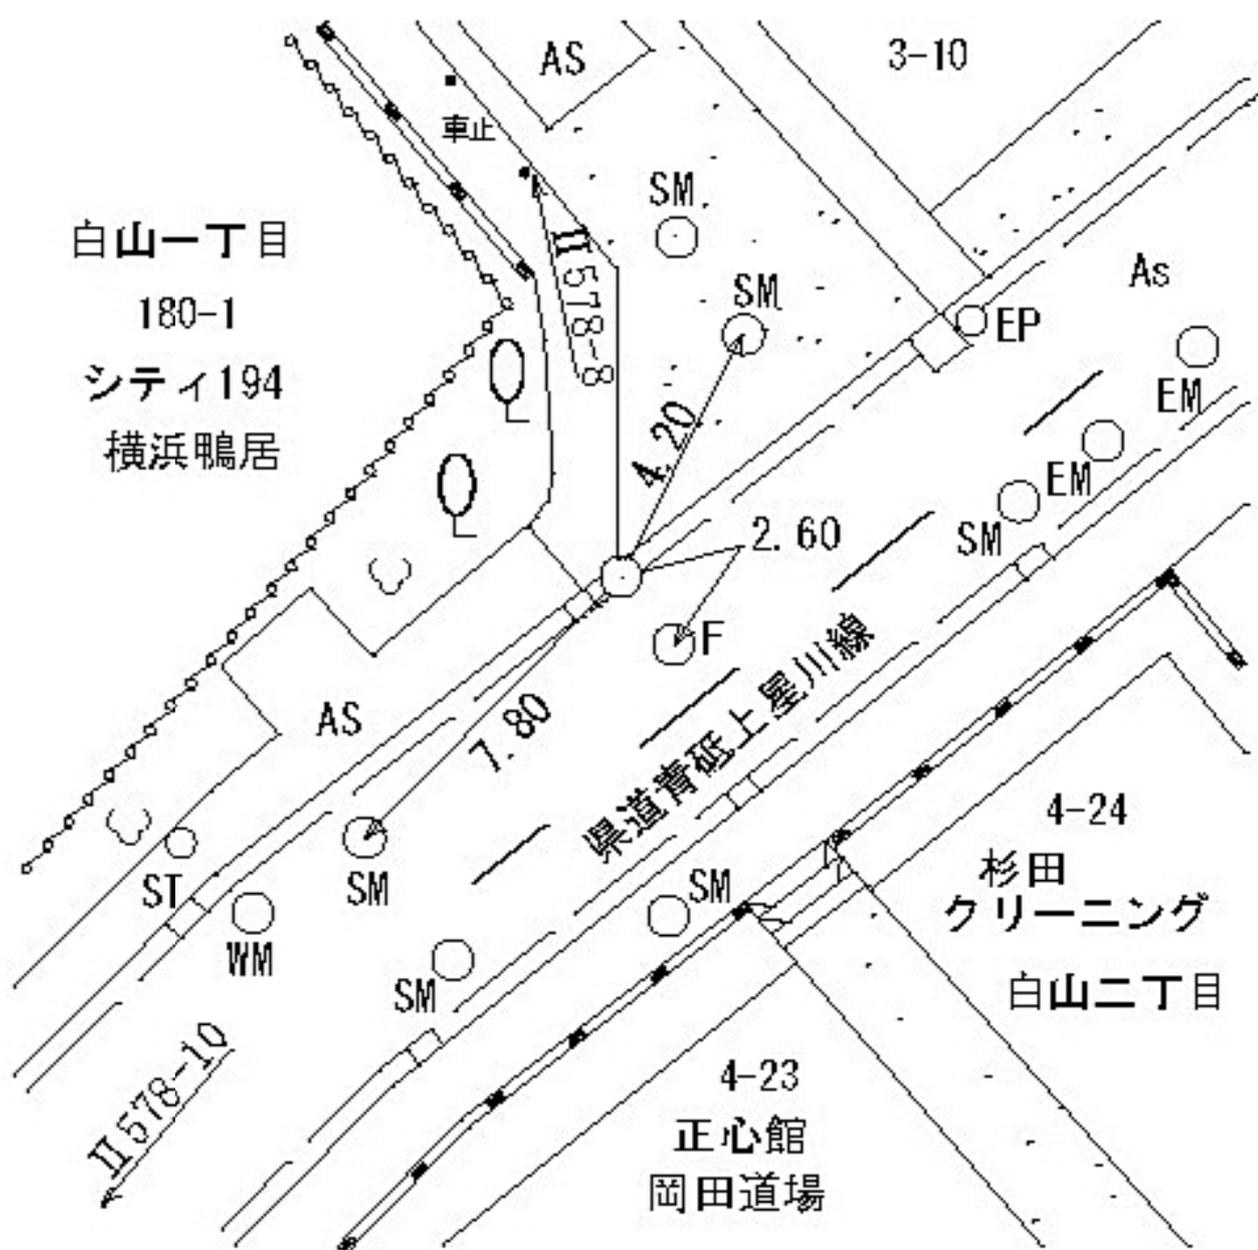

線
番
号

点
番
号

標 識 ノ 種 類

所
在
地

II 578

10

金属標 ◦ 鋌 ◦ 木杭

緑区白山一丁目二六〇番地先

要

図

キザミ



線
番
号

点
番
号

標 識 ノ 種 類

所
在
地

Ⅱ 578

11


金属標 ◦ 鋌 ◦ 木杭

要

図

キザミ

緑区白山二丁目三三五―二番地先

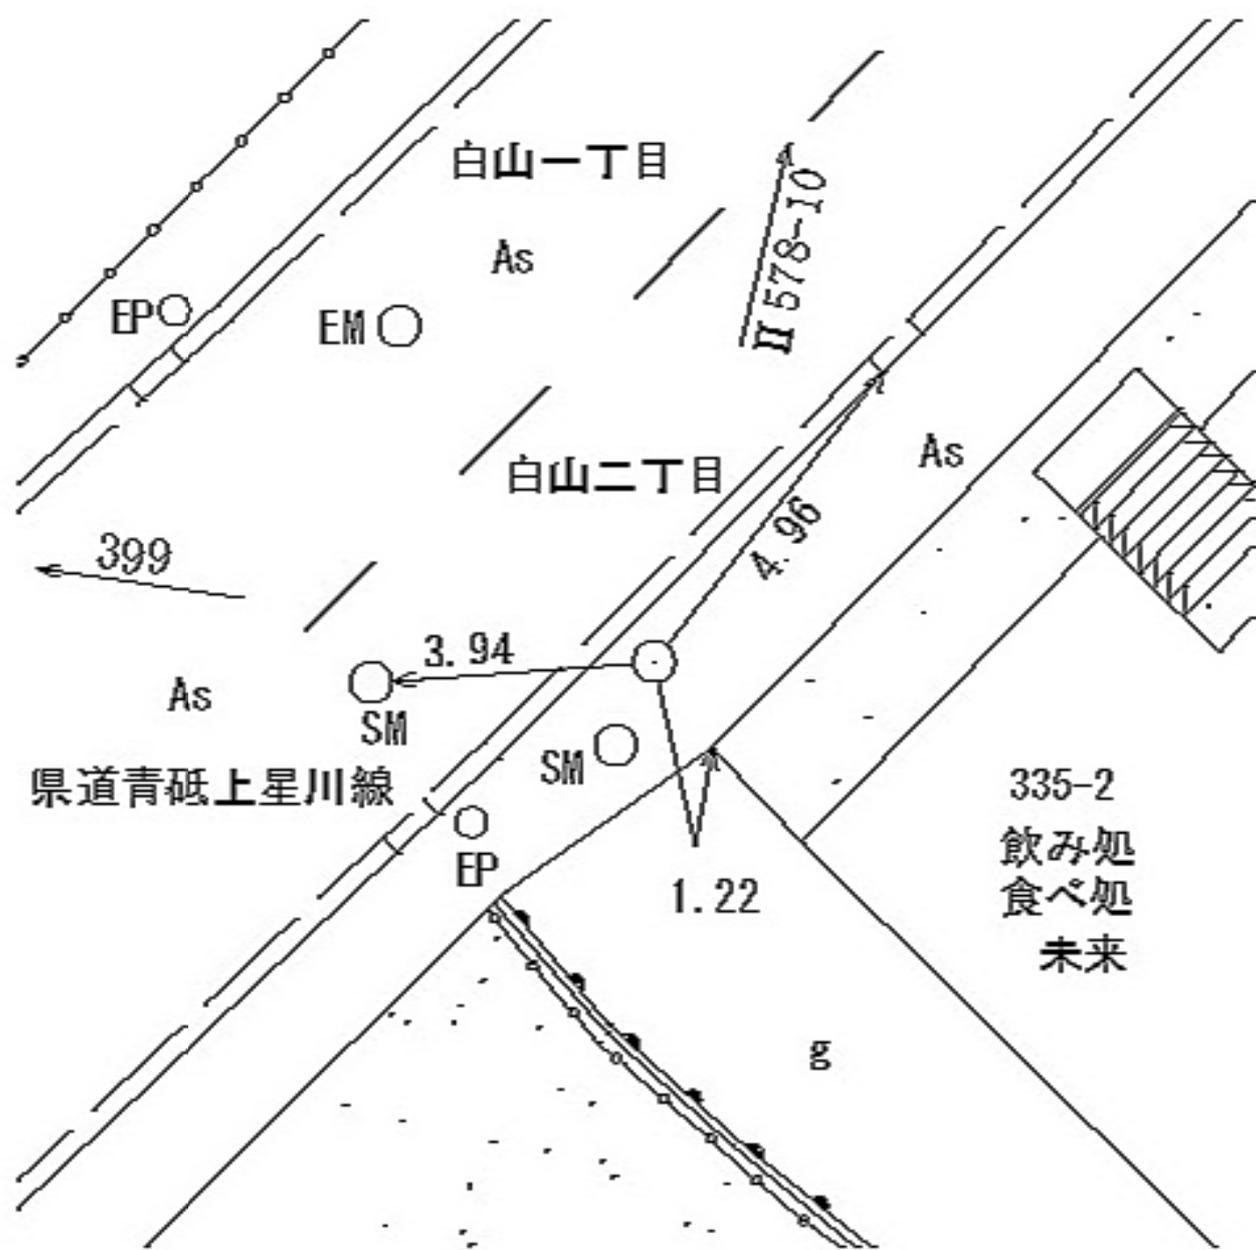

所在地

緑区白山一丁目一五二〇一一番地先

標識ノ種類

金属標。鋸。木杭

点番号

12


線番号

II 578

キザミ

要 図

鶴見川

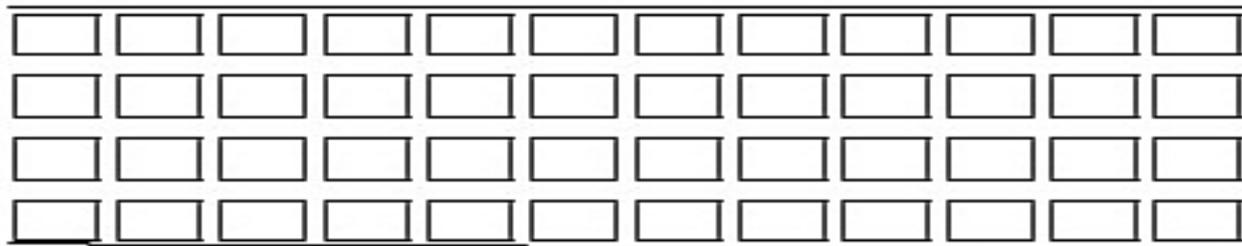

0.95

白山一丁目

II 578-8

6.80


10.40

ST

g

1510-1

397

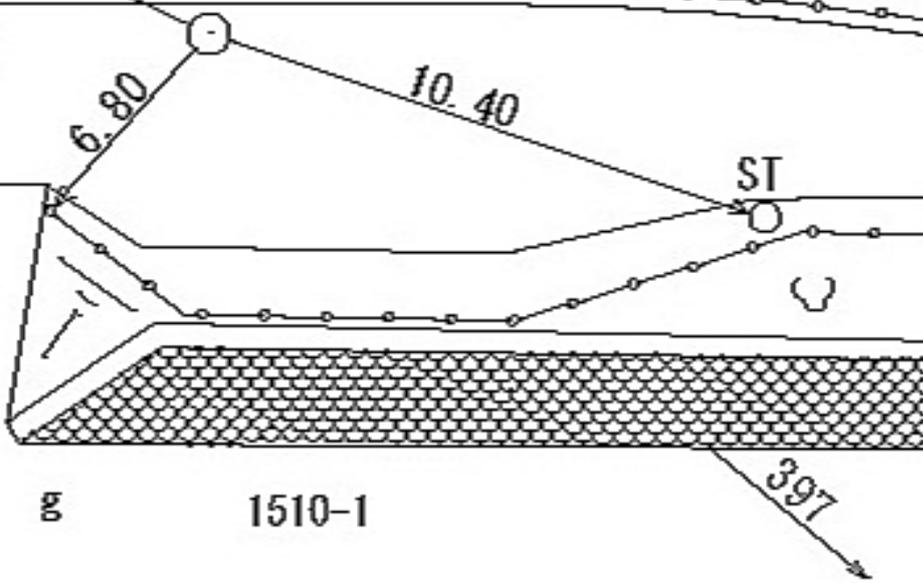

所在地

瀬谷区宮沢二丁目一八ノ一番地先

標識ノ種類

金属標。鋏。木杭

キザミ


点番号

1

線番号

Ⅱ579

要 図

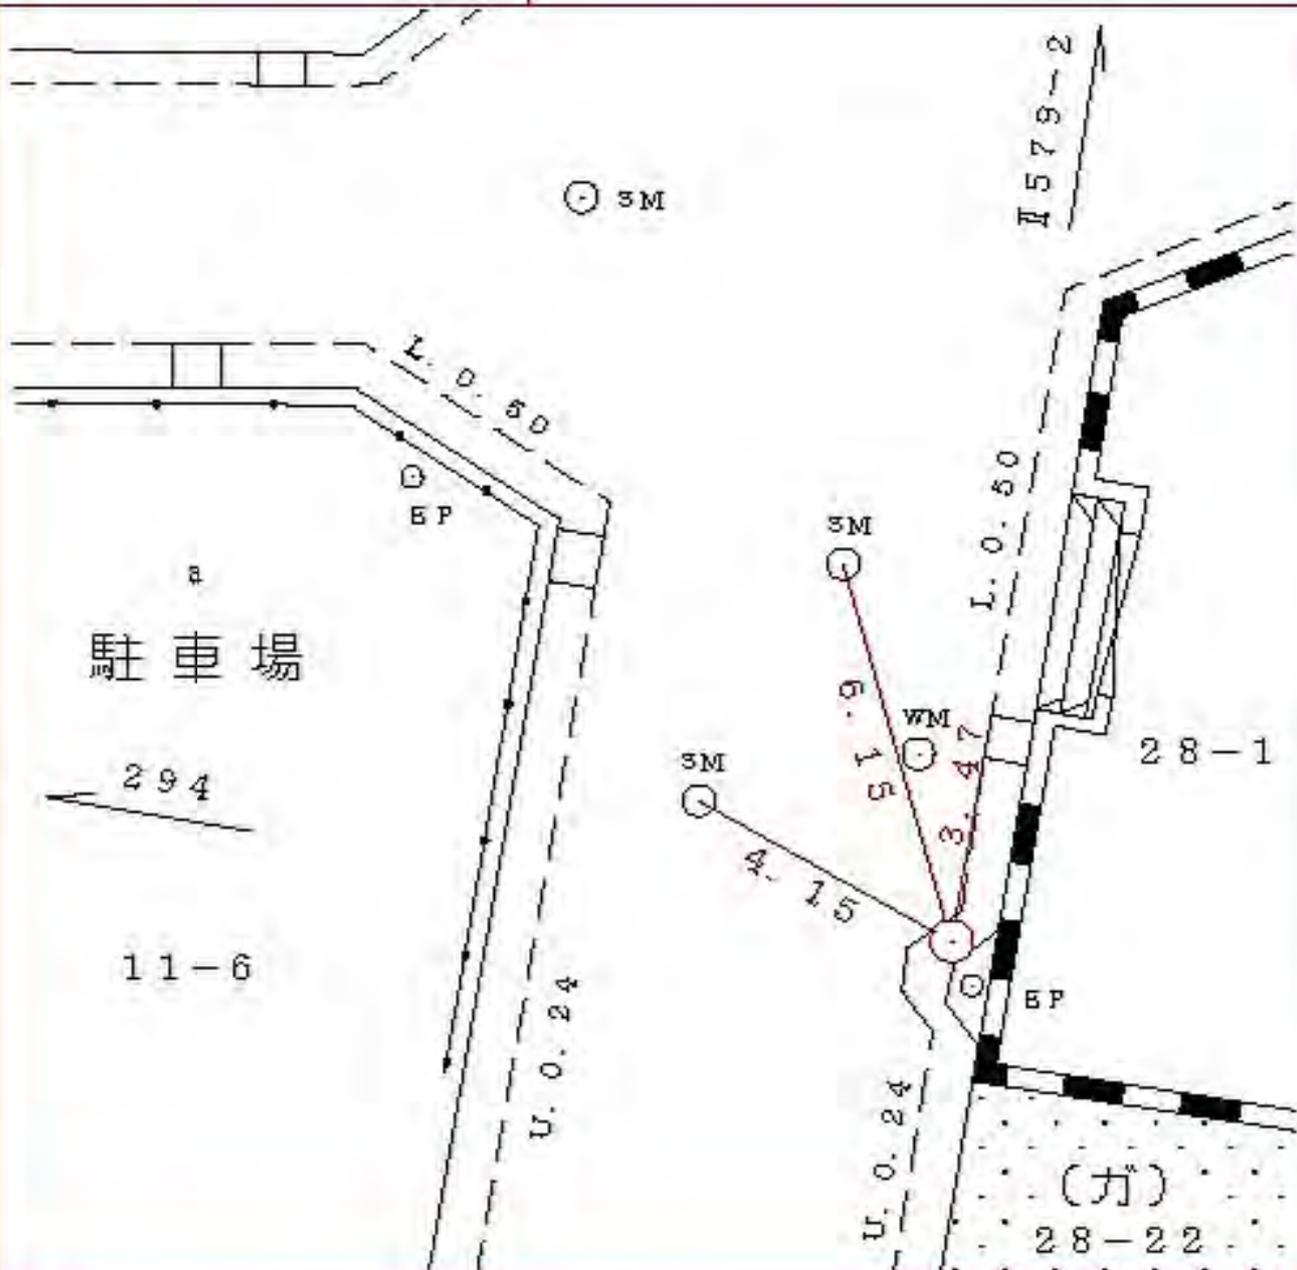

所在地

標識ノ種類

点番号

線番号

金属標。鋌。木杭


キザミ

2

Ⅱ579

瀬谷区宮沢二丁目四ノ十番地先

要 図

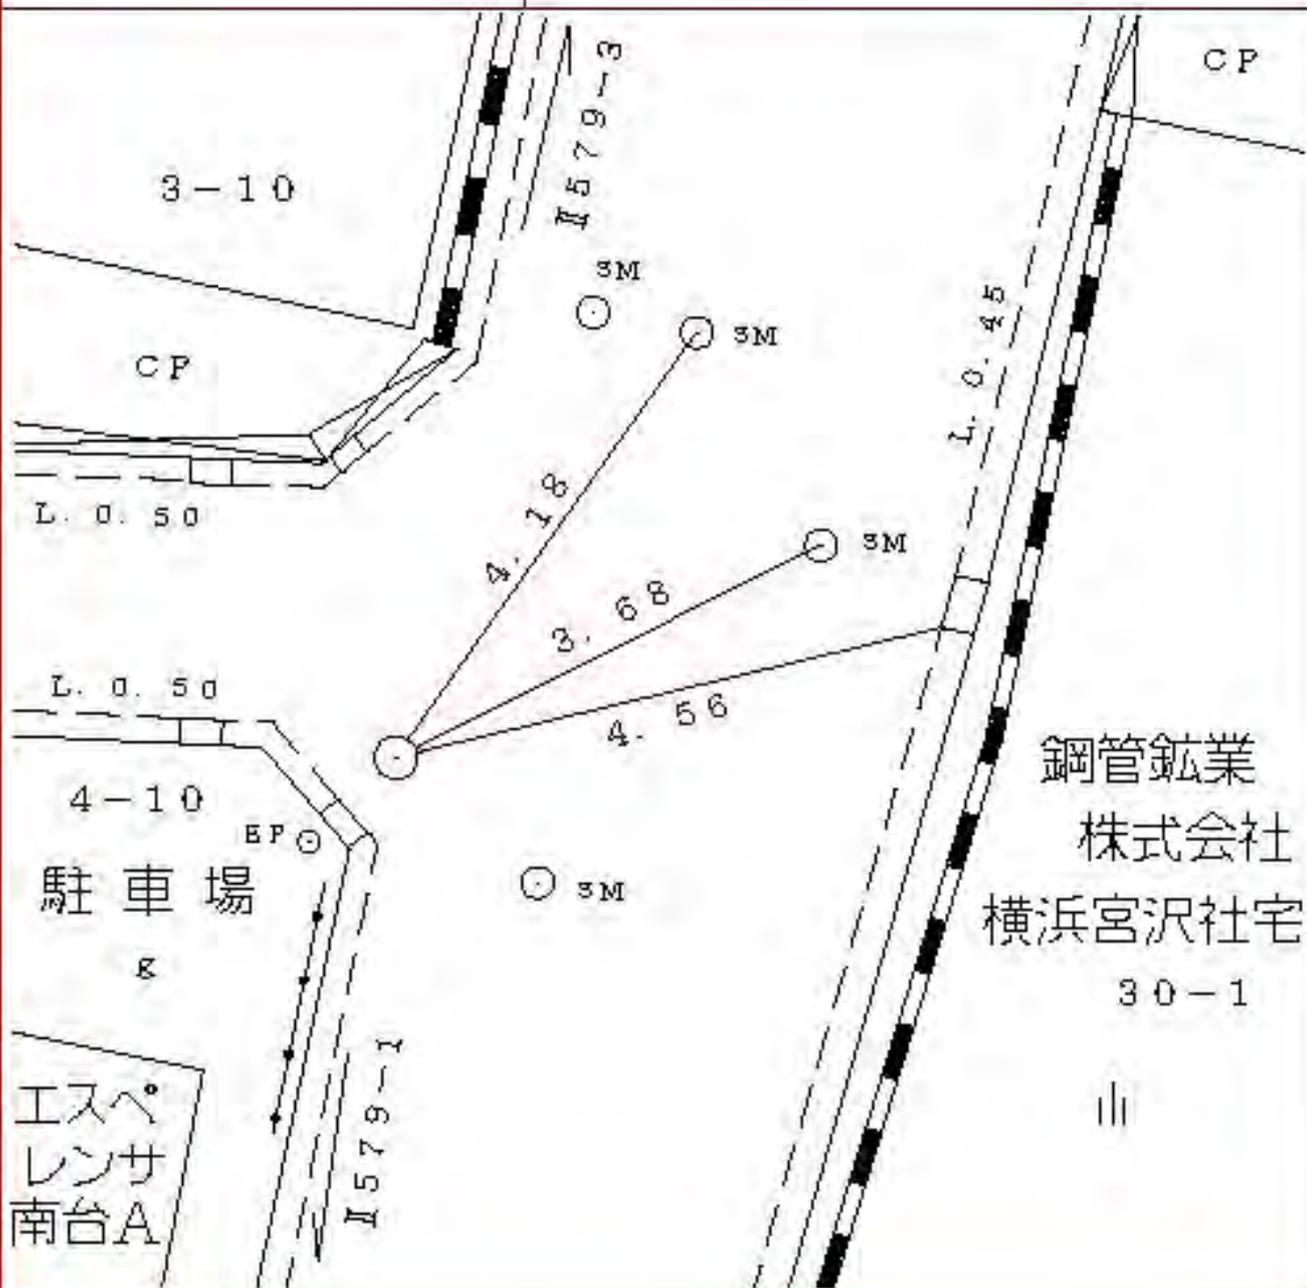

所在地

瀬谷区宮沢一丁目四二ノ一番地先

標識ノ種類

金属標。鋌。木杭

キザミ


点番号

3

線番号

Ⅱ579

要 図

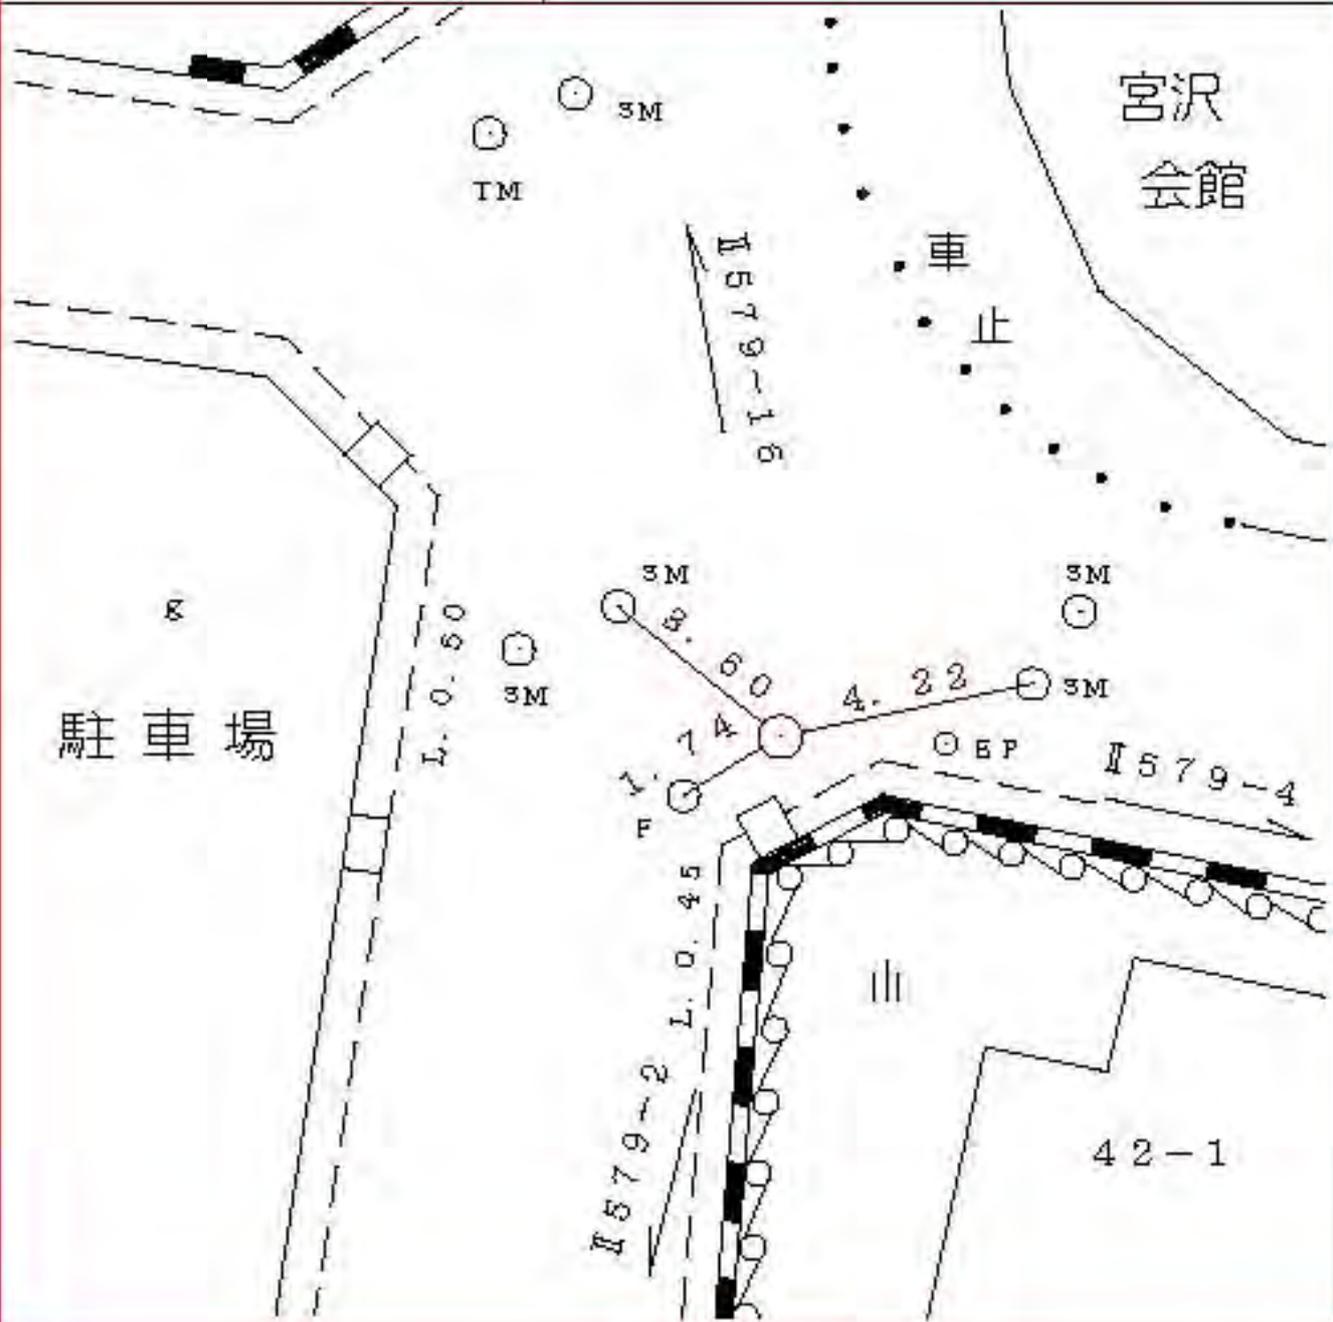

所在地

瀬谷区宮沢一丁目五七ノ一番地先

標識ノ種類

金属標。鋌。木杭

キザミ


点番号

4

線番号

Ⅱ579

要 図

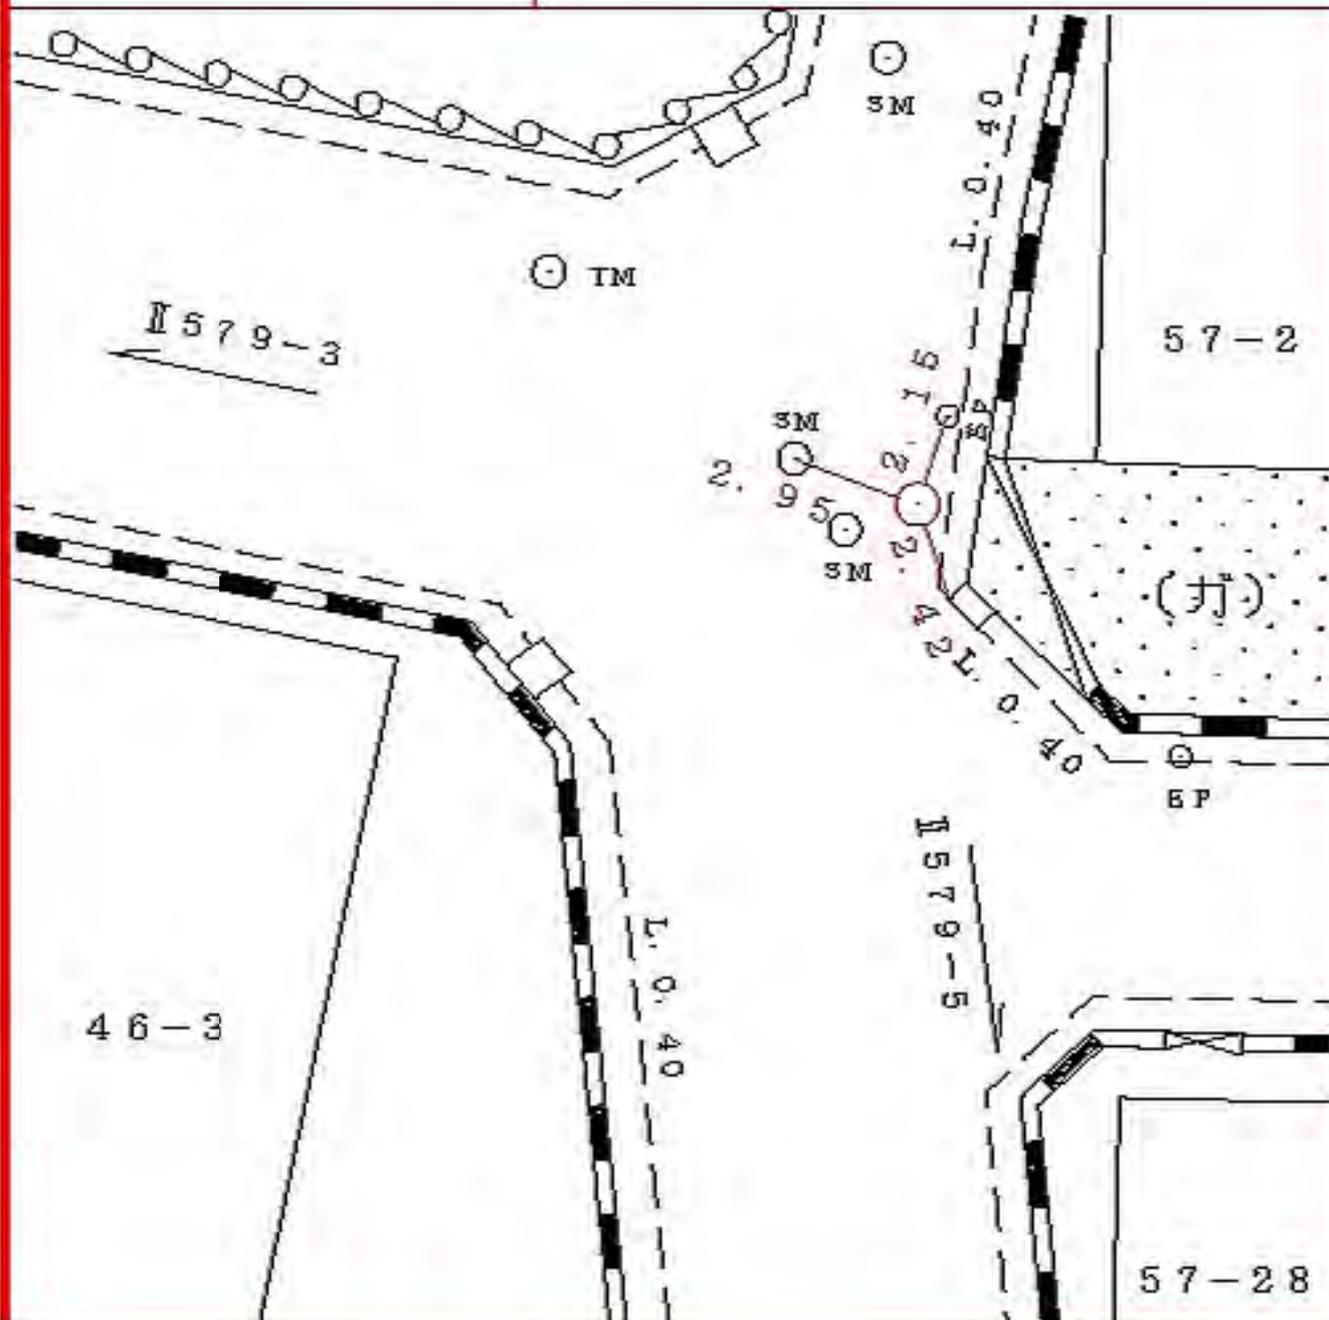

所在地

瀬谷区宮沢二丁目五三ノ一番地先

標識ノ種類

金属標。鋏。木杭

キザミ


点番号

5

線番号

Ⅱ579

要 図

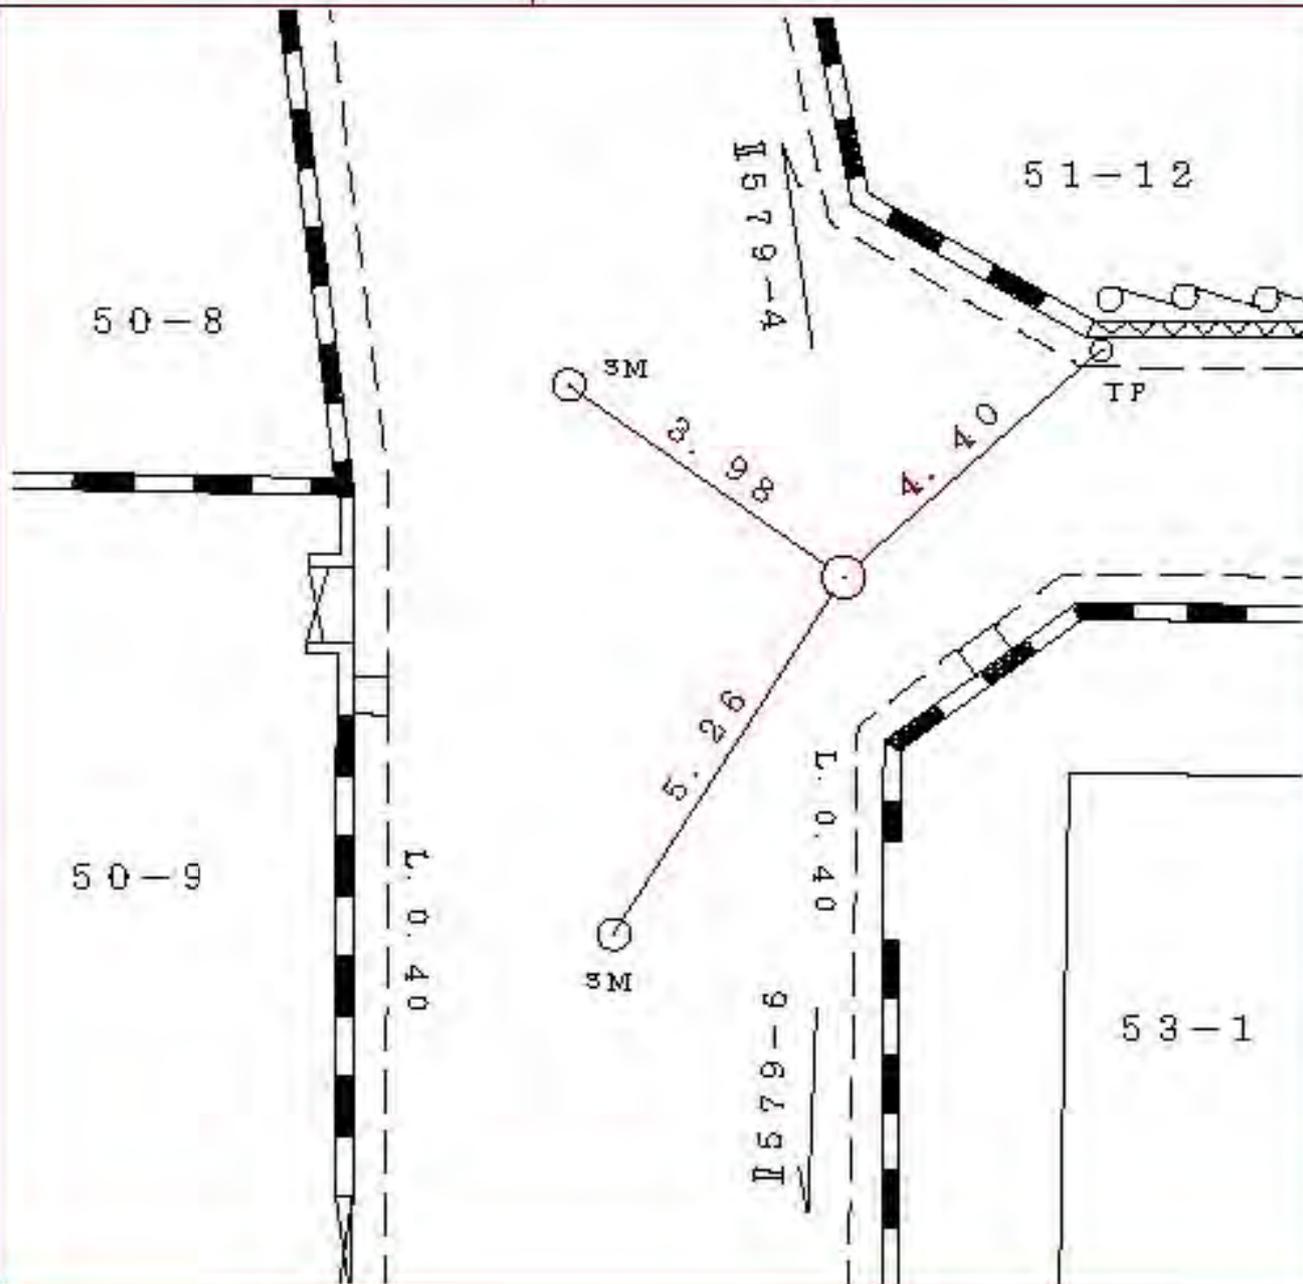

所在地

標識ノ種類

点番号

線番号

瀬谷区宮沢二丁目四八ノ六番地先


金属標。鋏。木杭

6

Ⅱ579

キザミ

要 図

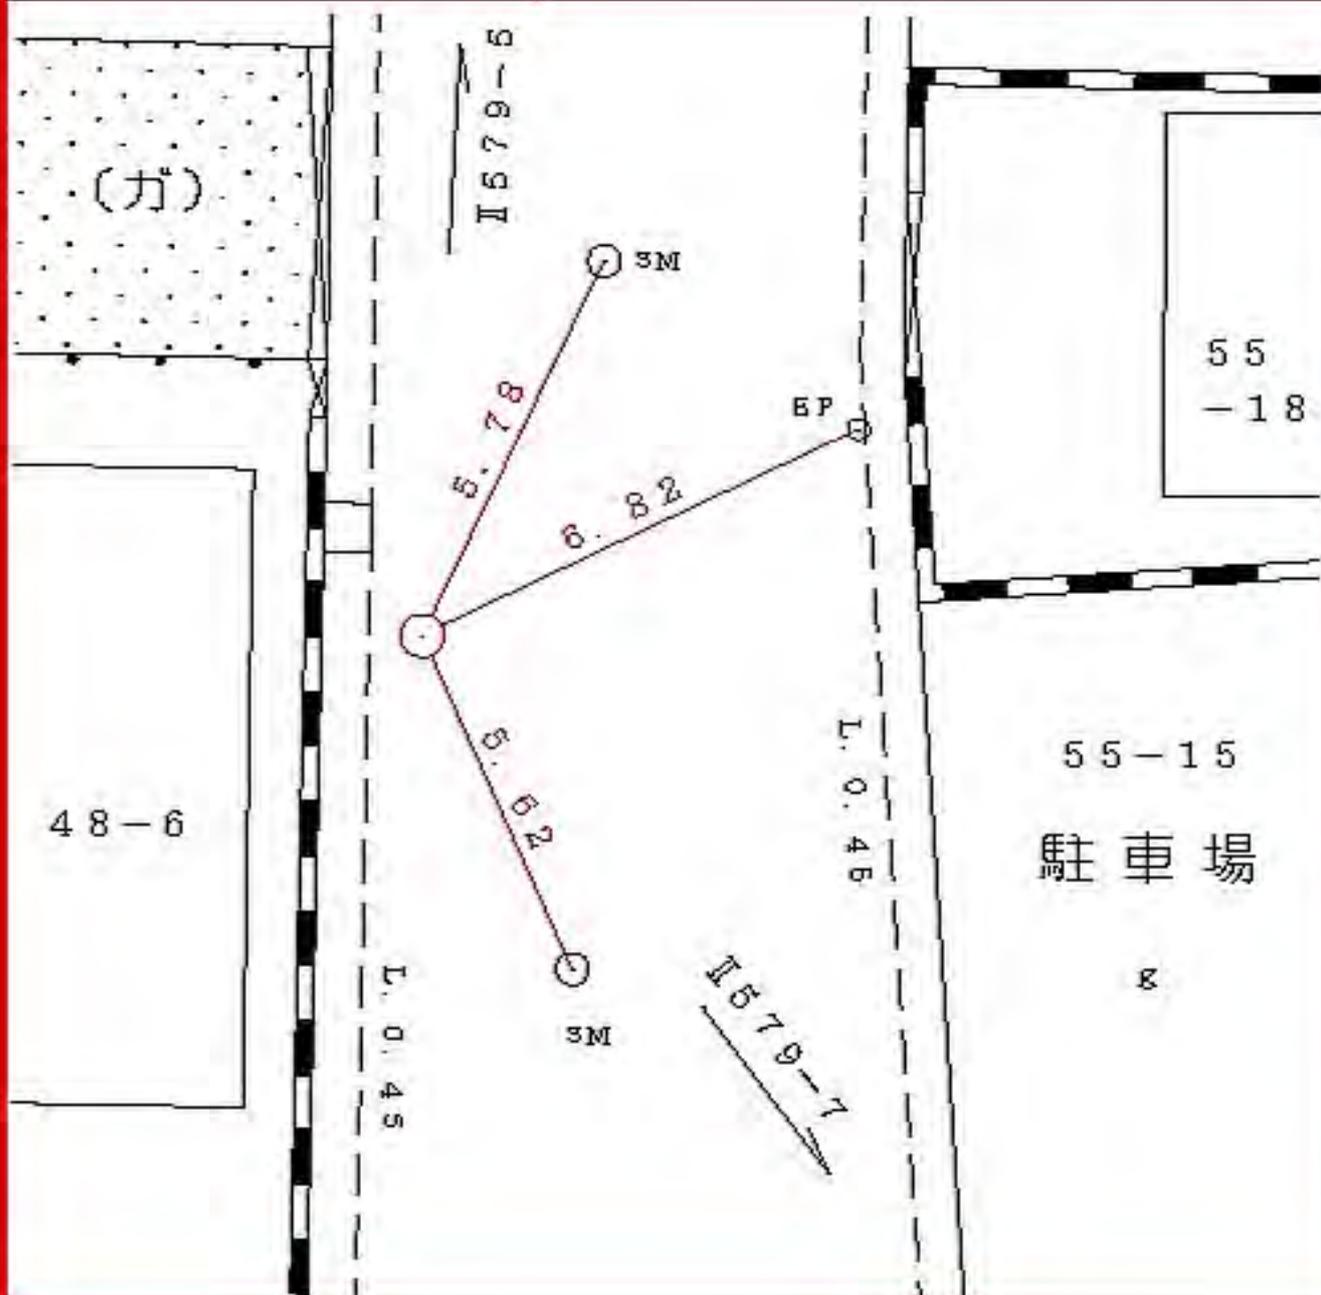

所在地

瀬谷区宮沢二丁目五六ノ十五番地先

標識ノ種類

金属標。鋏。木杭

キザミ


点番号

7

線番号

Ⅱ579

要 図

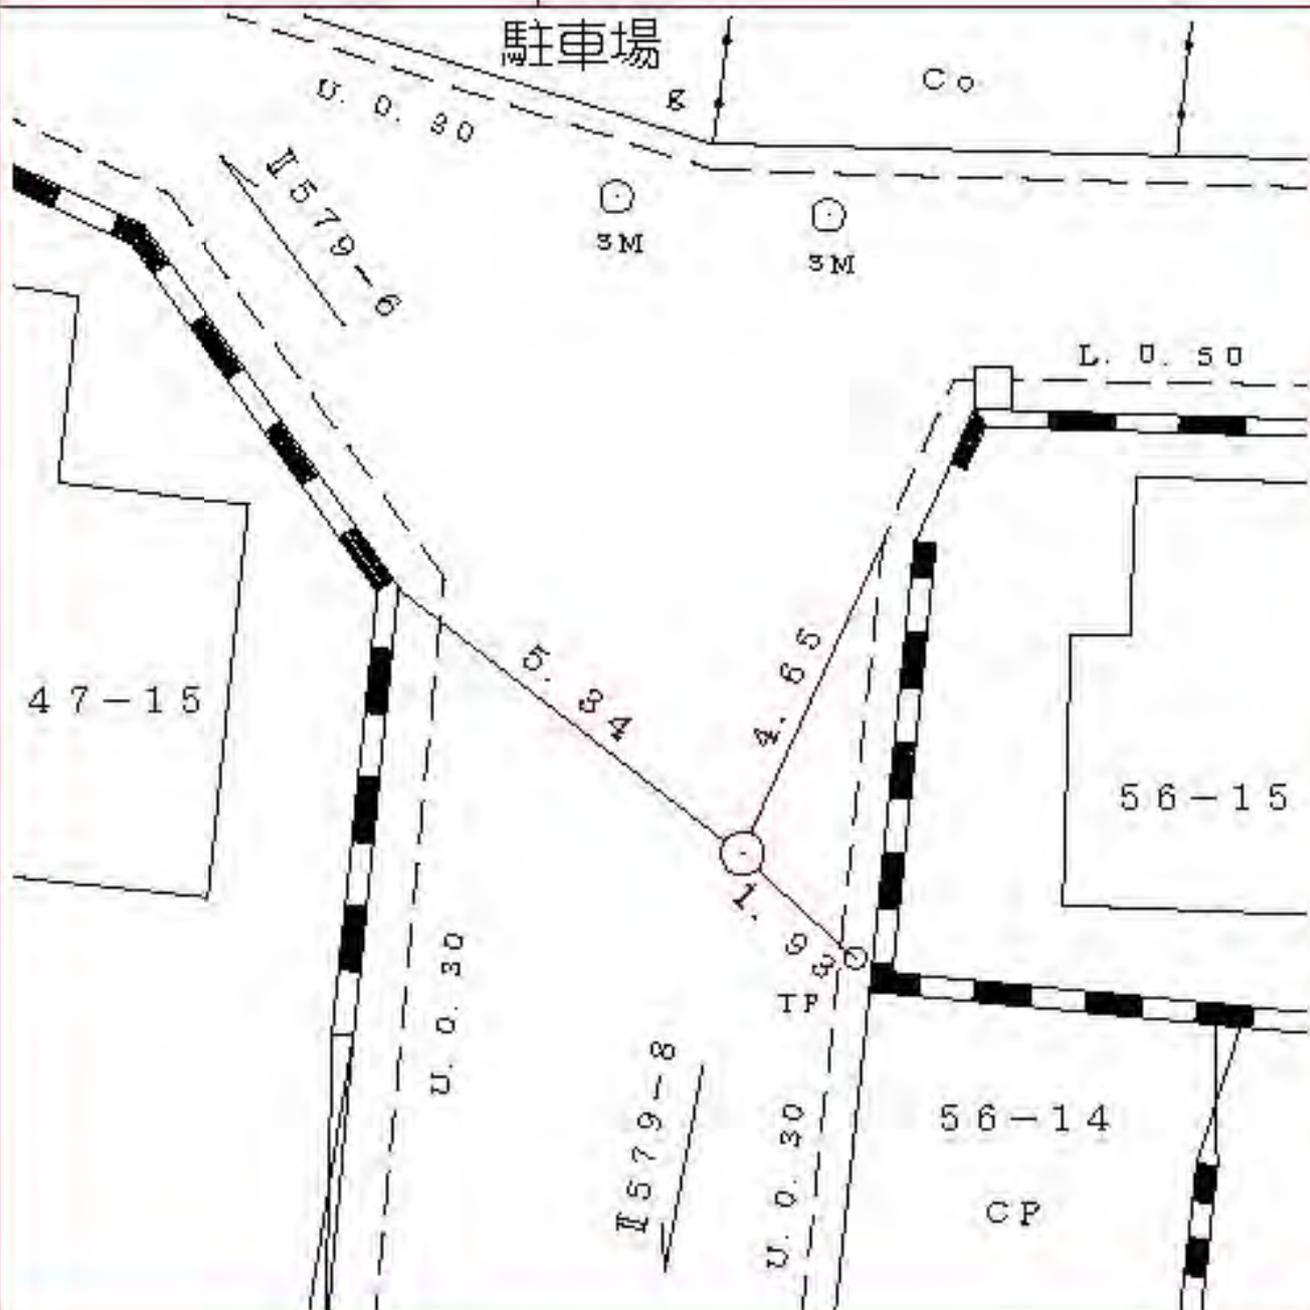

所在地

標識ノ種類

点番号

線番号

瀬谷区宮沢二丁目五七ノ二番地先

金属標。鋌。木杭


8

Ⅱ579

キザミ

図

要

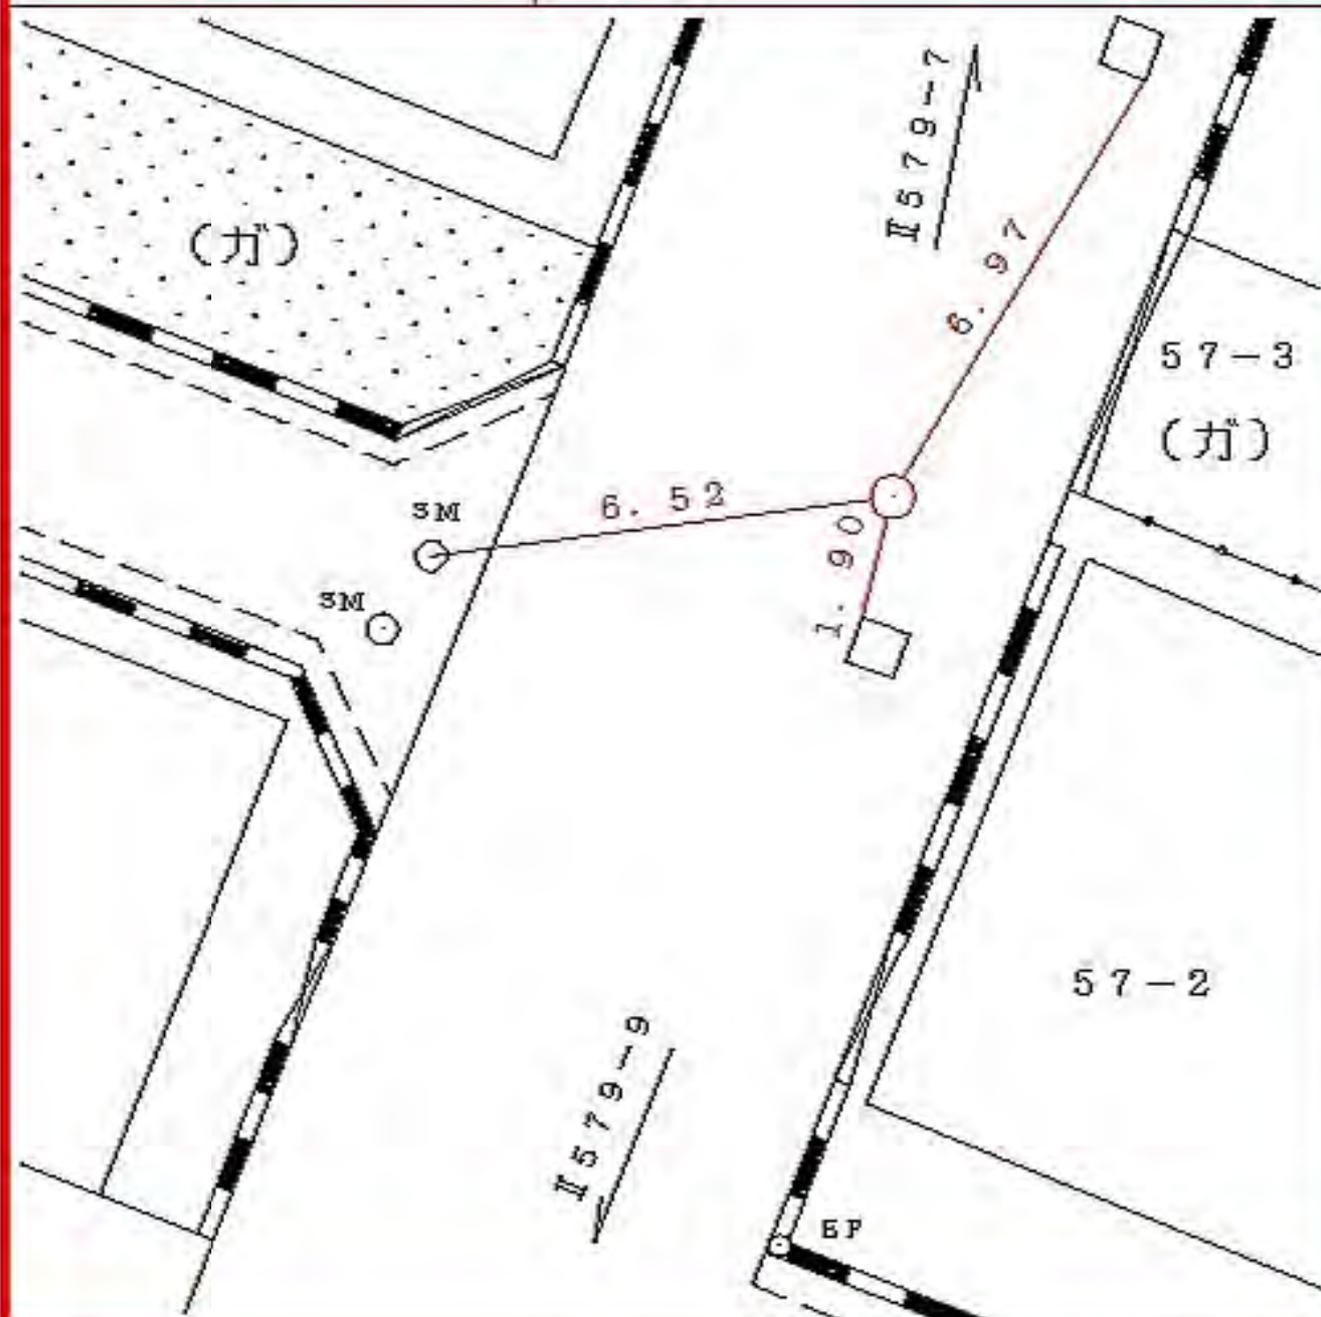

所在地

瀬谷区宮沢二丁目四三ノ一番地先

標識ノ種類

金属標。鋸。木杭

キザミ


点番号

9

線番号

Ⅱ579

要 図

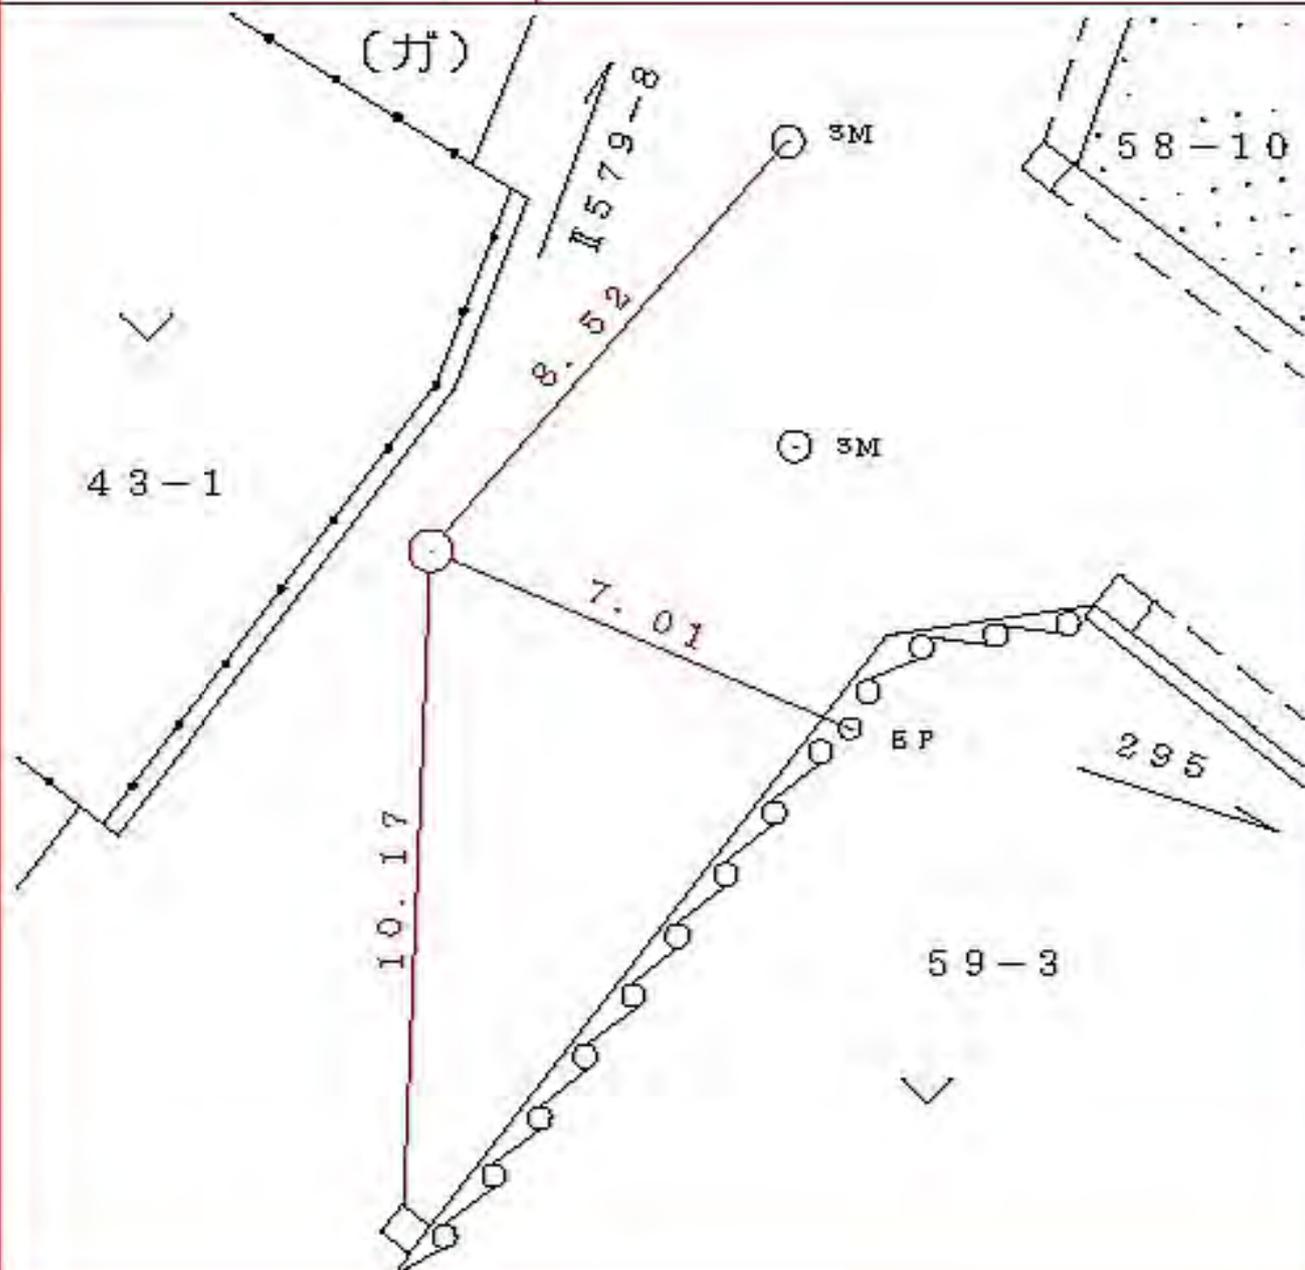

所在地

標識ノ種類

点番号

線番号

瀬谷区南台二丁目三〇ノ十一番地先


金属標。鋏。木杭

キザミ

Ⅱ579

10

要 図

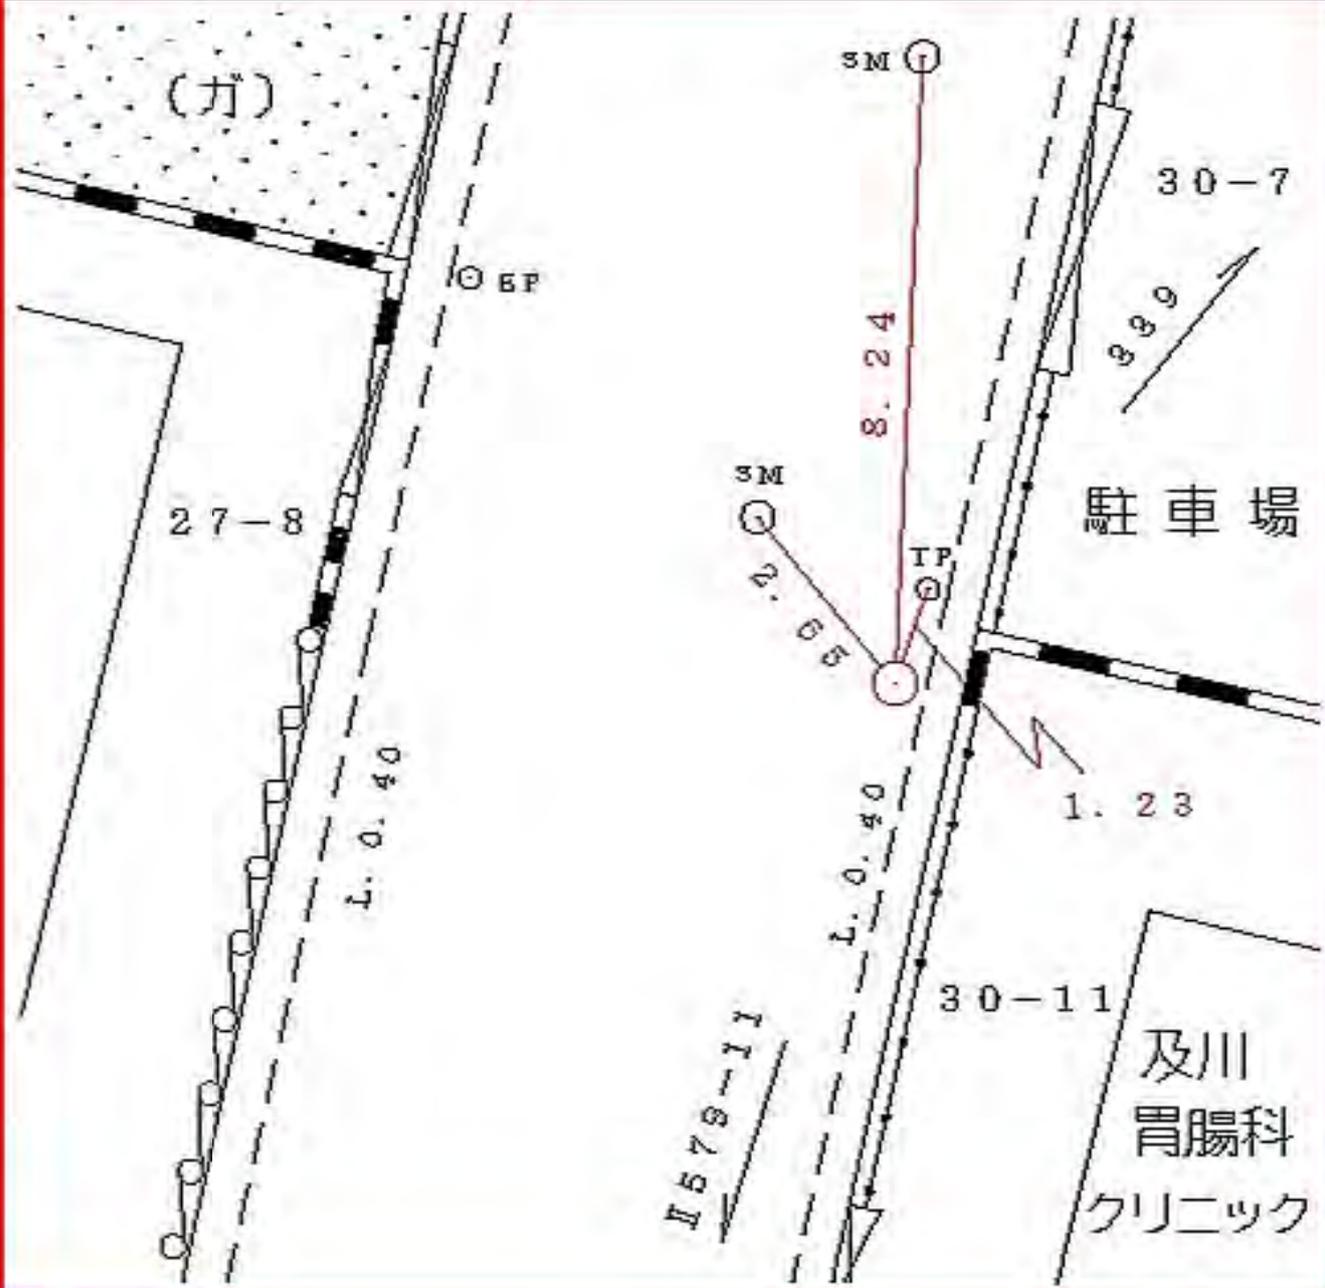

所在地

瀬谷区南台二丁目二ノ五番地先

標識ノ種類

金属標。鋏。木杭

キザミ


点番号

11

線番号

Ⅱ579

要 図

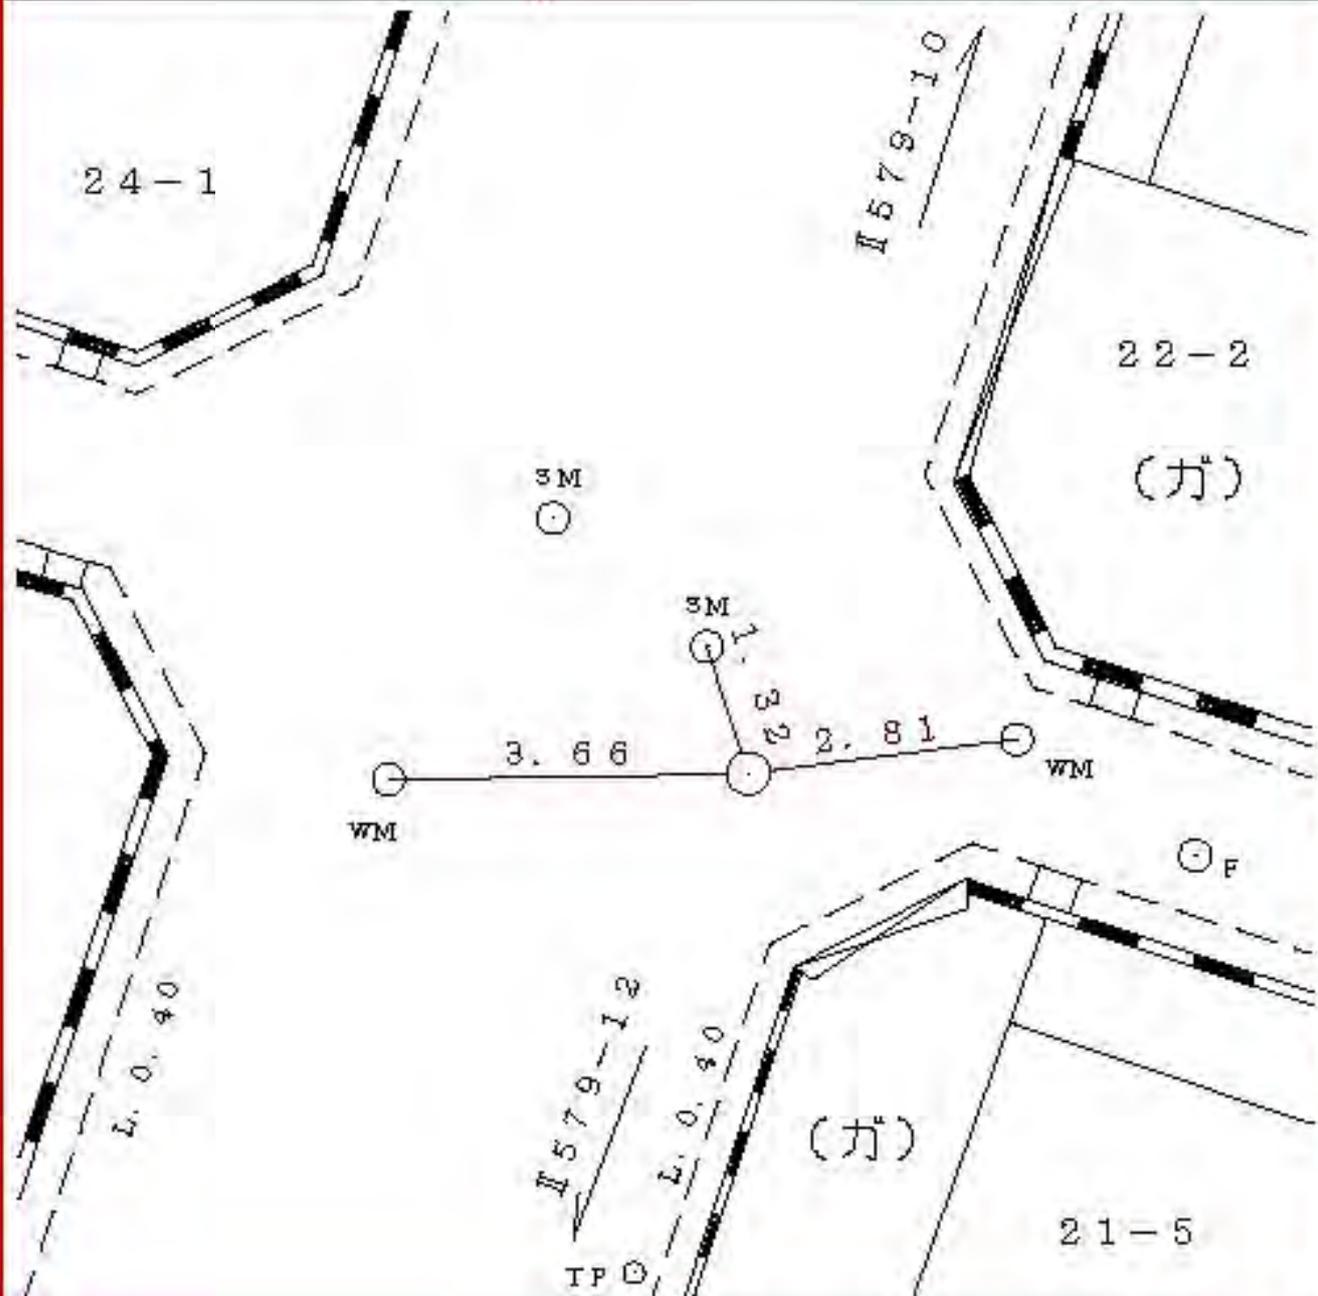

所在地

瀬谷区南台二丁目十六ノ十一番地先

標識ノ種類

金属標。鋌。木杭

キザミ


点番号

12

線番号

Ⅱ579

要 図

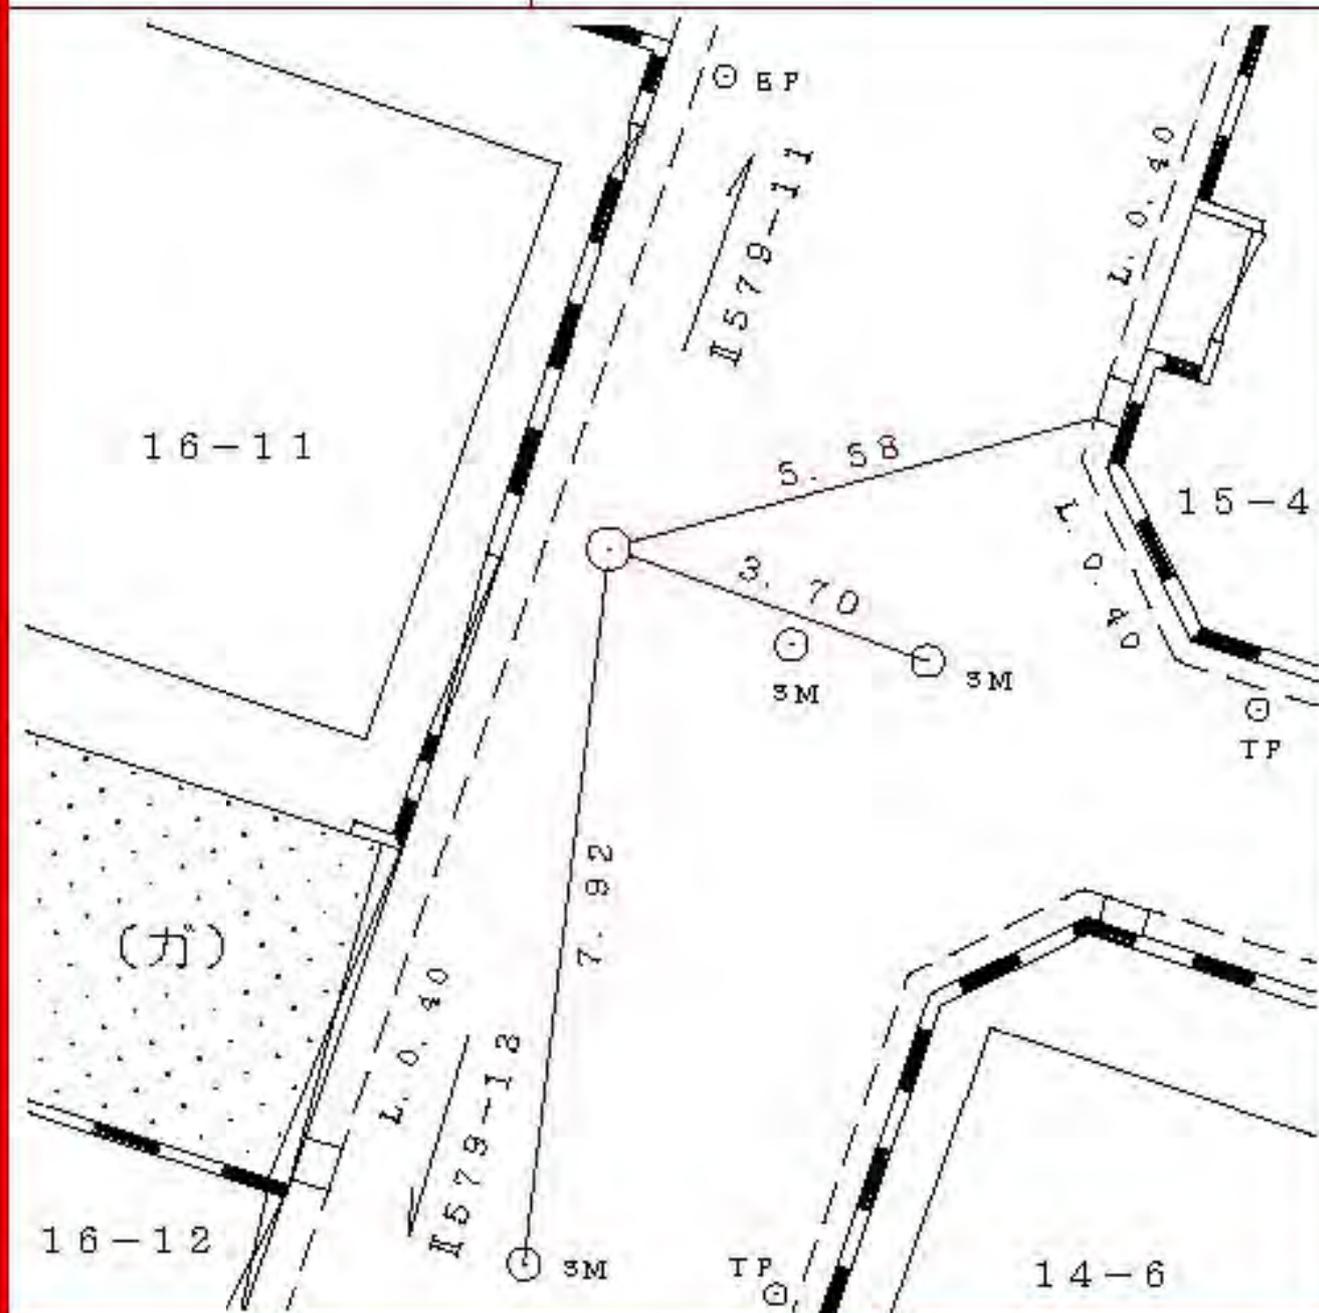

所在地

瀬谷区南台二丁目十一ノ二番地先

標識ノ種類

金属標。鋏。木杭

キザミ


点番号

13

線番号

Ⅱ579

要 図

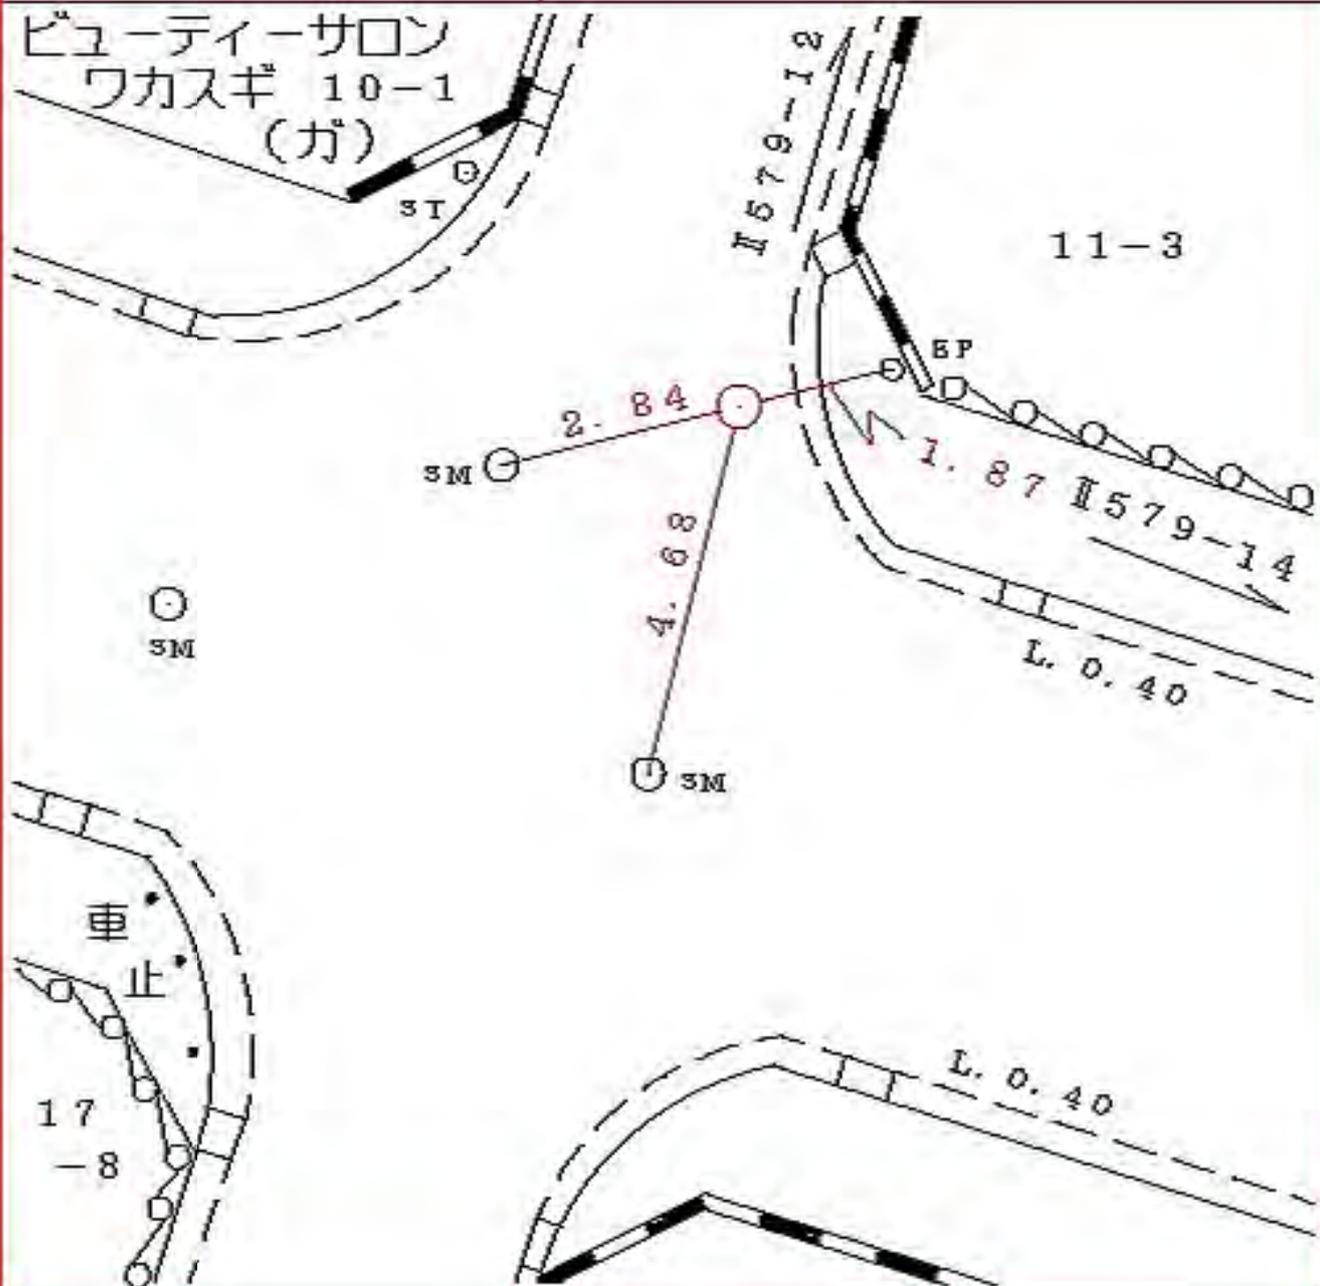

所在地

瀬谷区宮沢一丁目二七ノ一番地先

標識ノ種類

金属標。鋌。木杭

キザミ


点番号

15

線番号

Ⅱ579

要 図

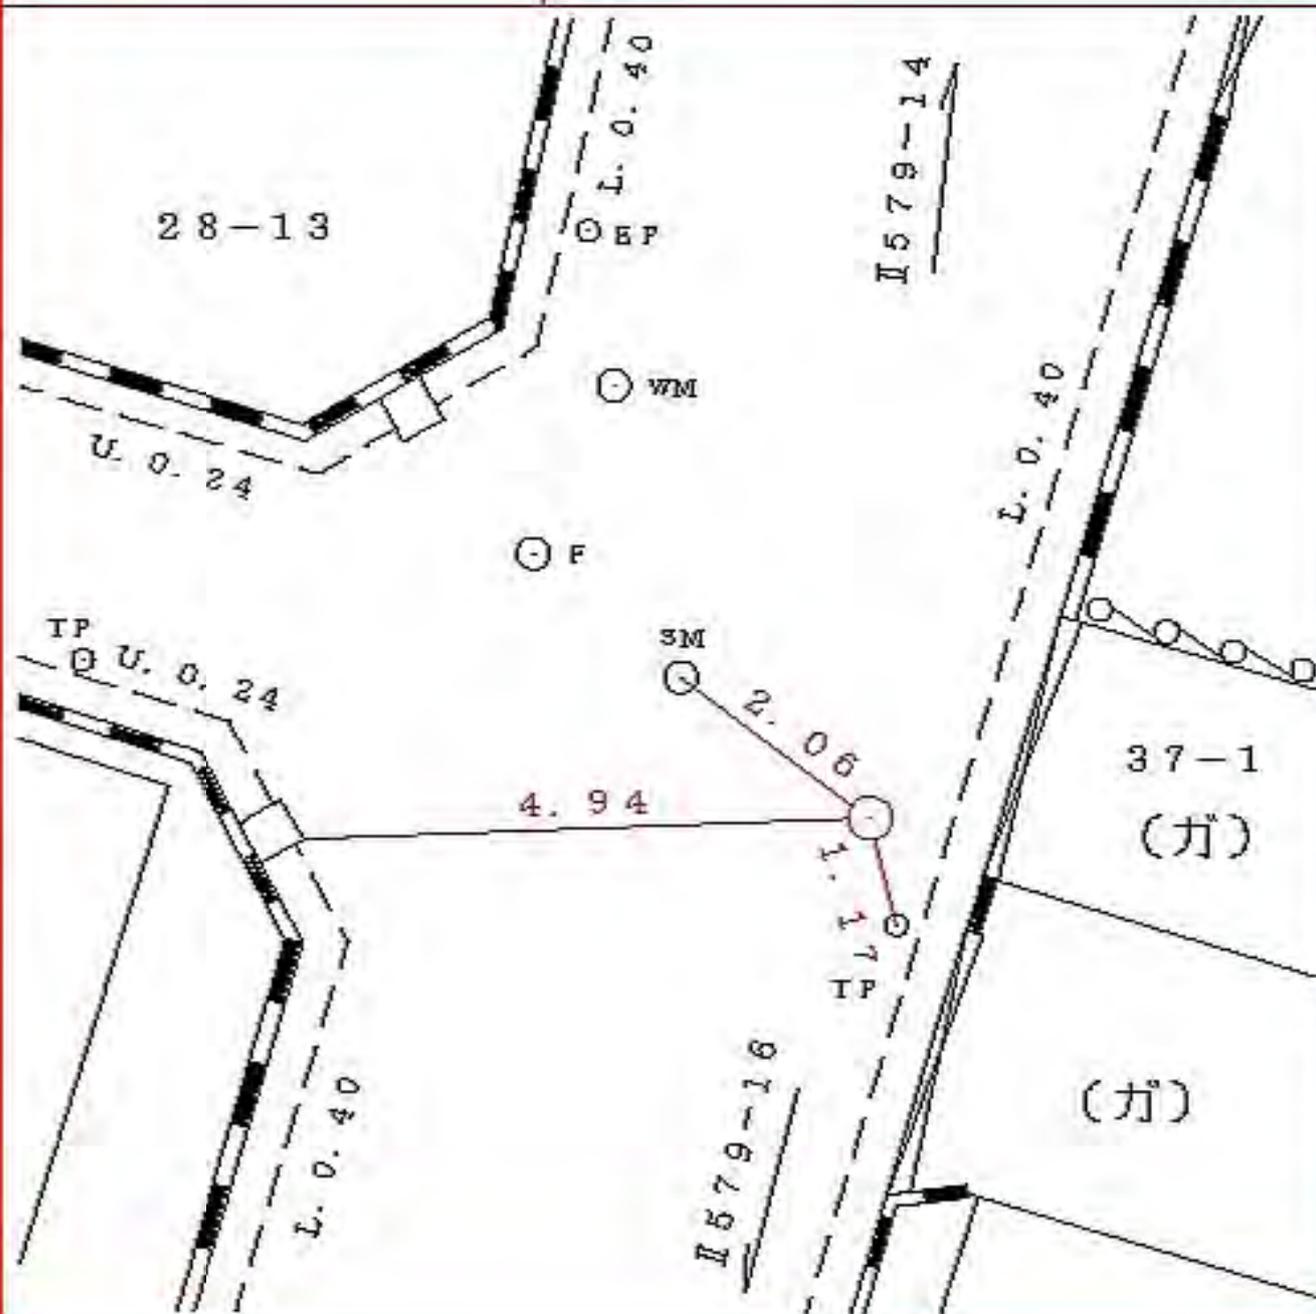

所在地

瀬谷区宮沢一丁目二七ノ十五番地先

標識ノ種類

金属標。鋏。木杭

キザミ

点番号


16

線番号

Ⅱ579

要


図

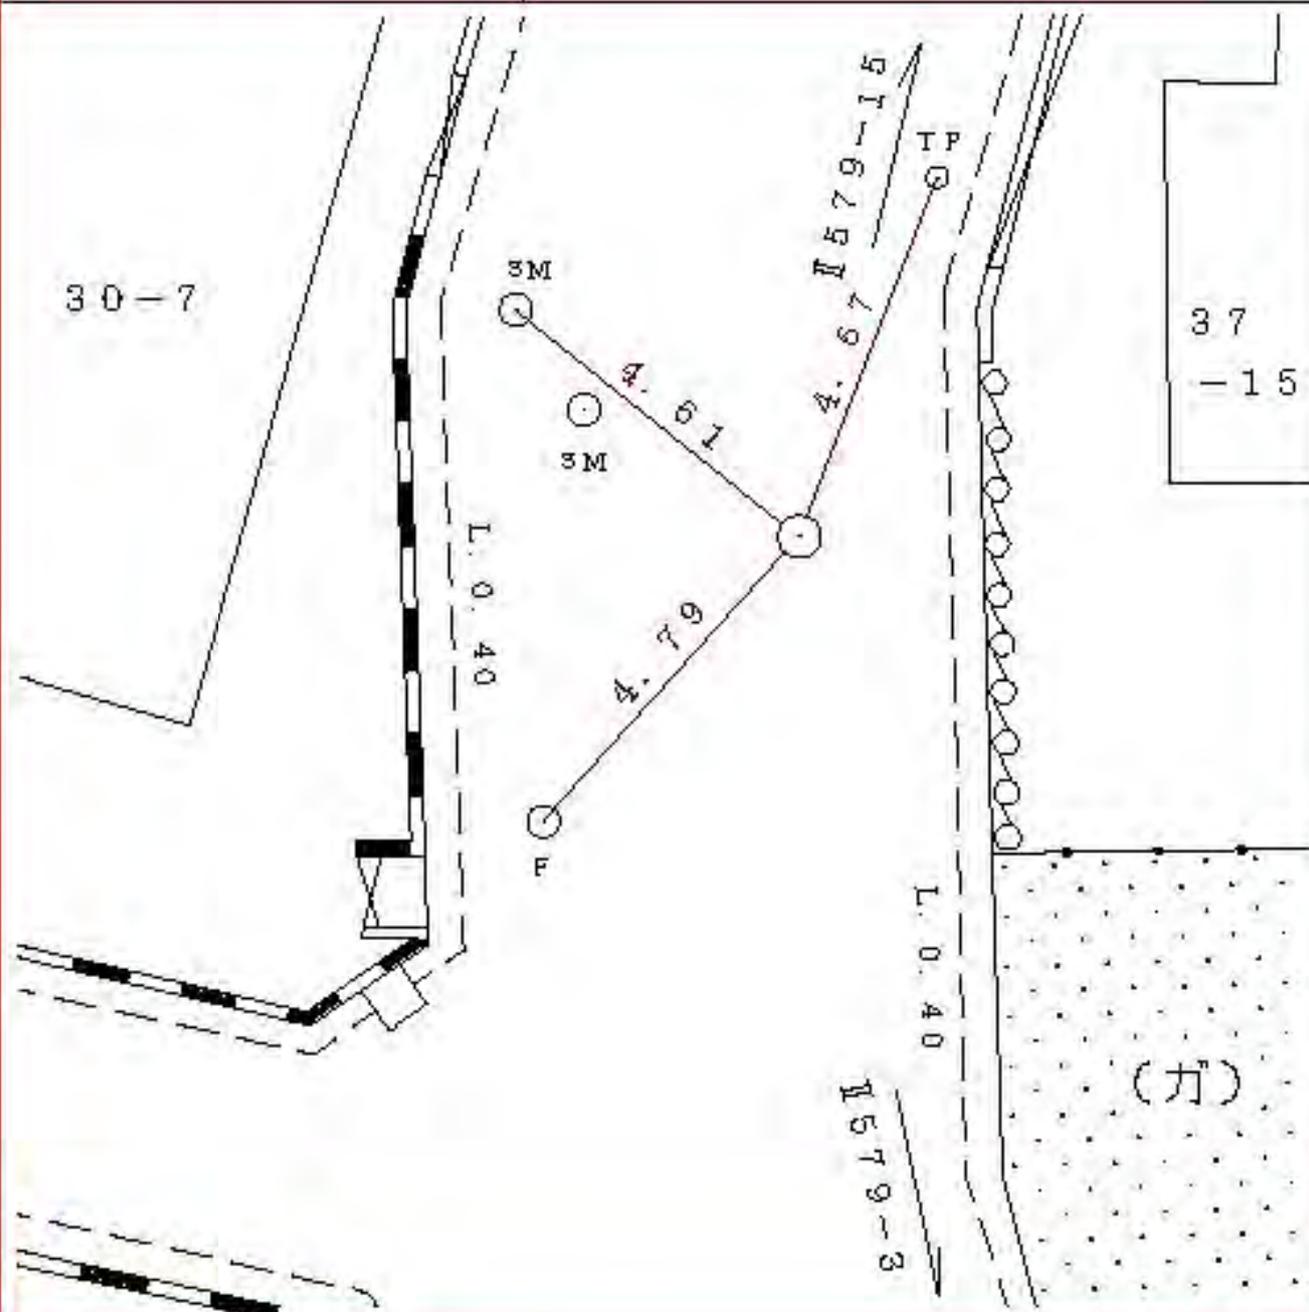

線 番 号	点 番 号	標 識 ノ 種 類	所 在 地
-------------	-------------	-----------	-------

Ⅱ 580	6	<div style="border: 1px solid black; border-radius: 50%; padding: 5px; display: inline-block;">金属標</div> ・ 鋌 ・ 木杭 キザミ	泉区和泉町七五九一番二地先
-------	---	--	---------------

要 図	
-----	--

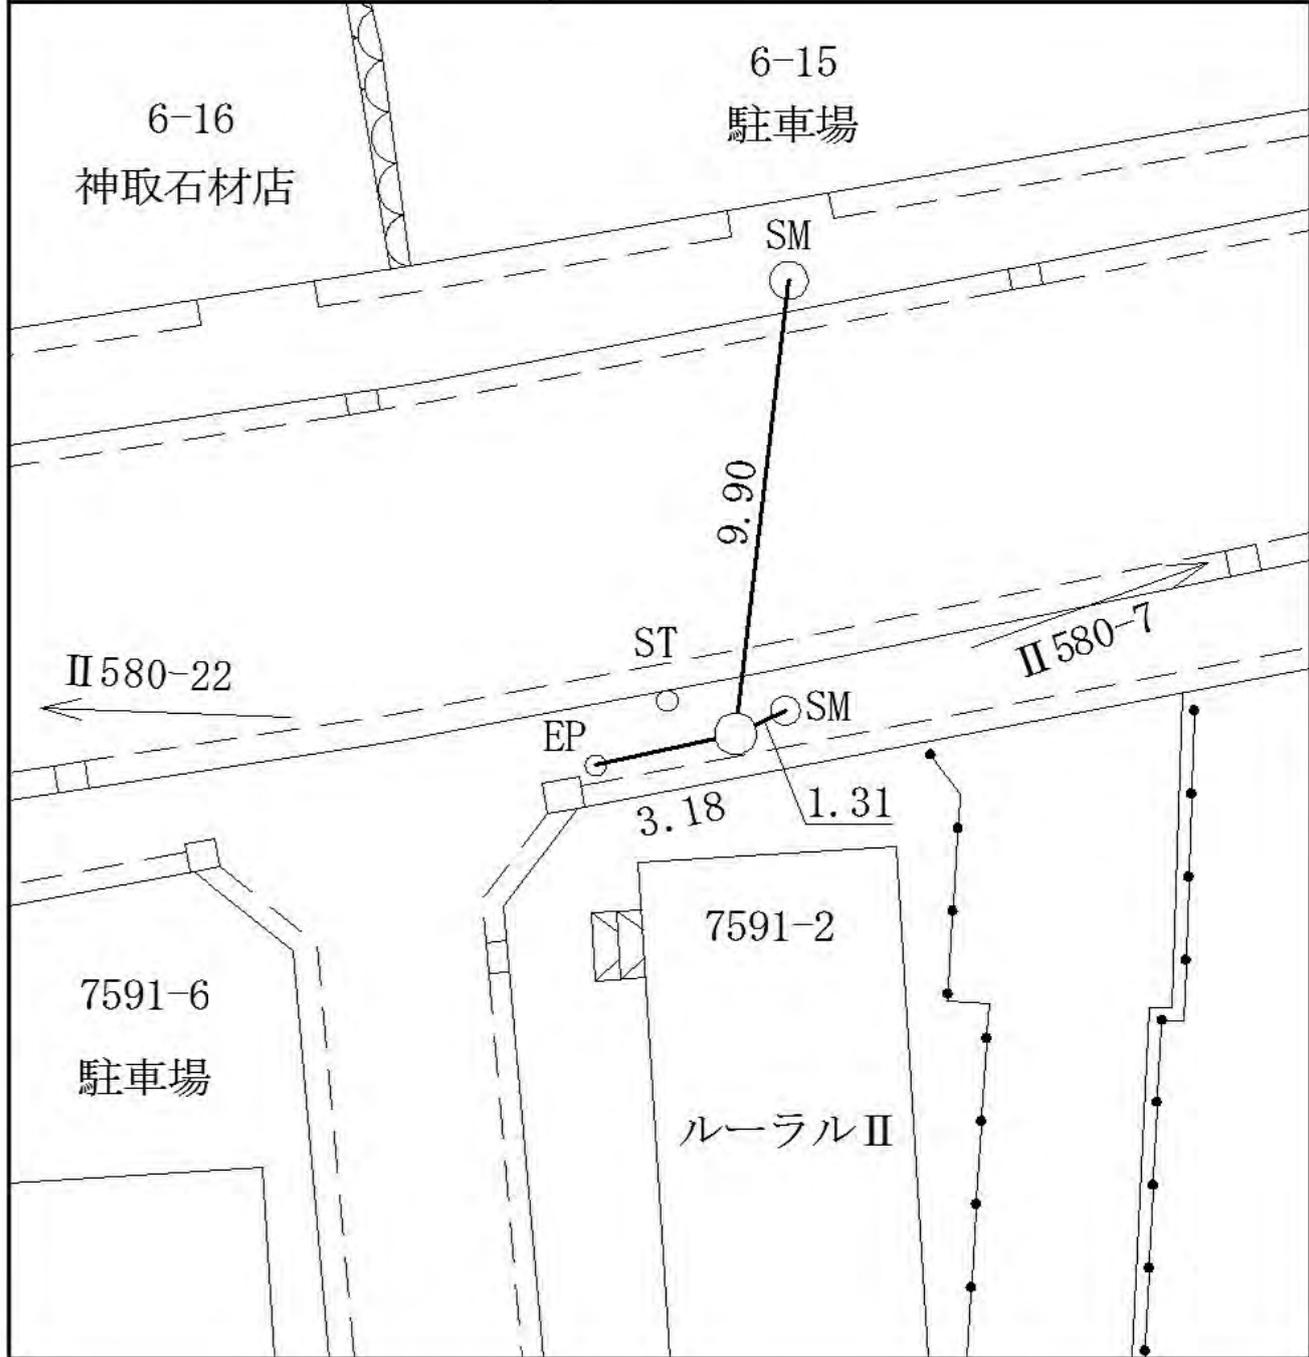

泉区和泉町七五九一番二地先

線 番 号	点 番 号	標 識 ノ 種 類	所 在 地
-------------	-------------	-----------	-------

Ⅱ 580	8	<div style="border: 1px solid black; border-radius: 50%; padding: 5px; display: inline-block;">金属標</div> ・ 鋌 ・ 木杭 キザミ	瀬谷区阿久和西四丁目三六番六地先
-------	---	--	------------------

要 図	
-----	--




瀬谷区阿久和西四丁目三六番六地先

線 番 号	点 番 号	標 識 ノ 種 類	所 在 地
-------------	-------------	-----------	-------

Ⅱ 580	9	<div style="border: 1px solid black; border-radius: 50%; padding: 5px; display: inline-block;">金属標</div> ・ 鋸 ・ 木杭 キザミ	瀬谷区阿久和南四丁目四番一地先
-------	---	--	-----------------


要 図	
-----	--

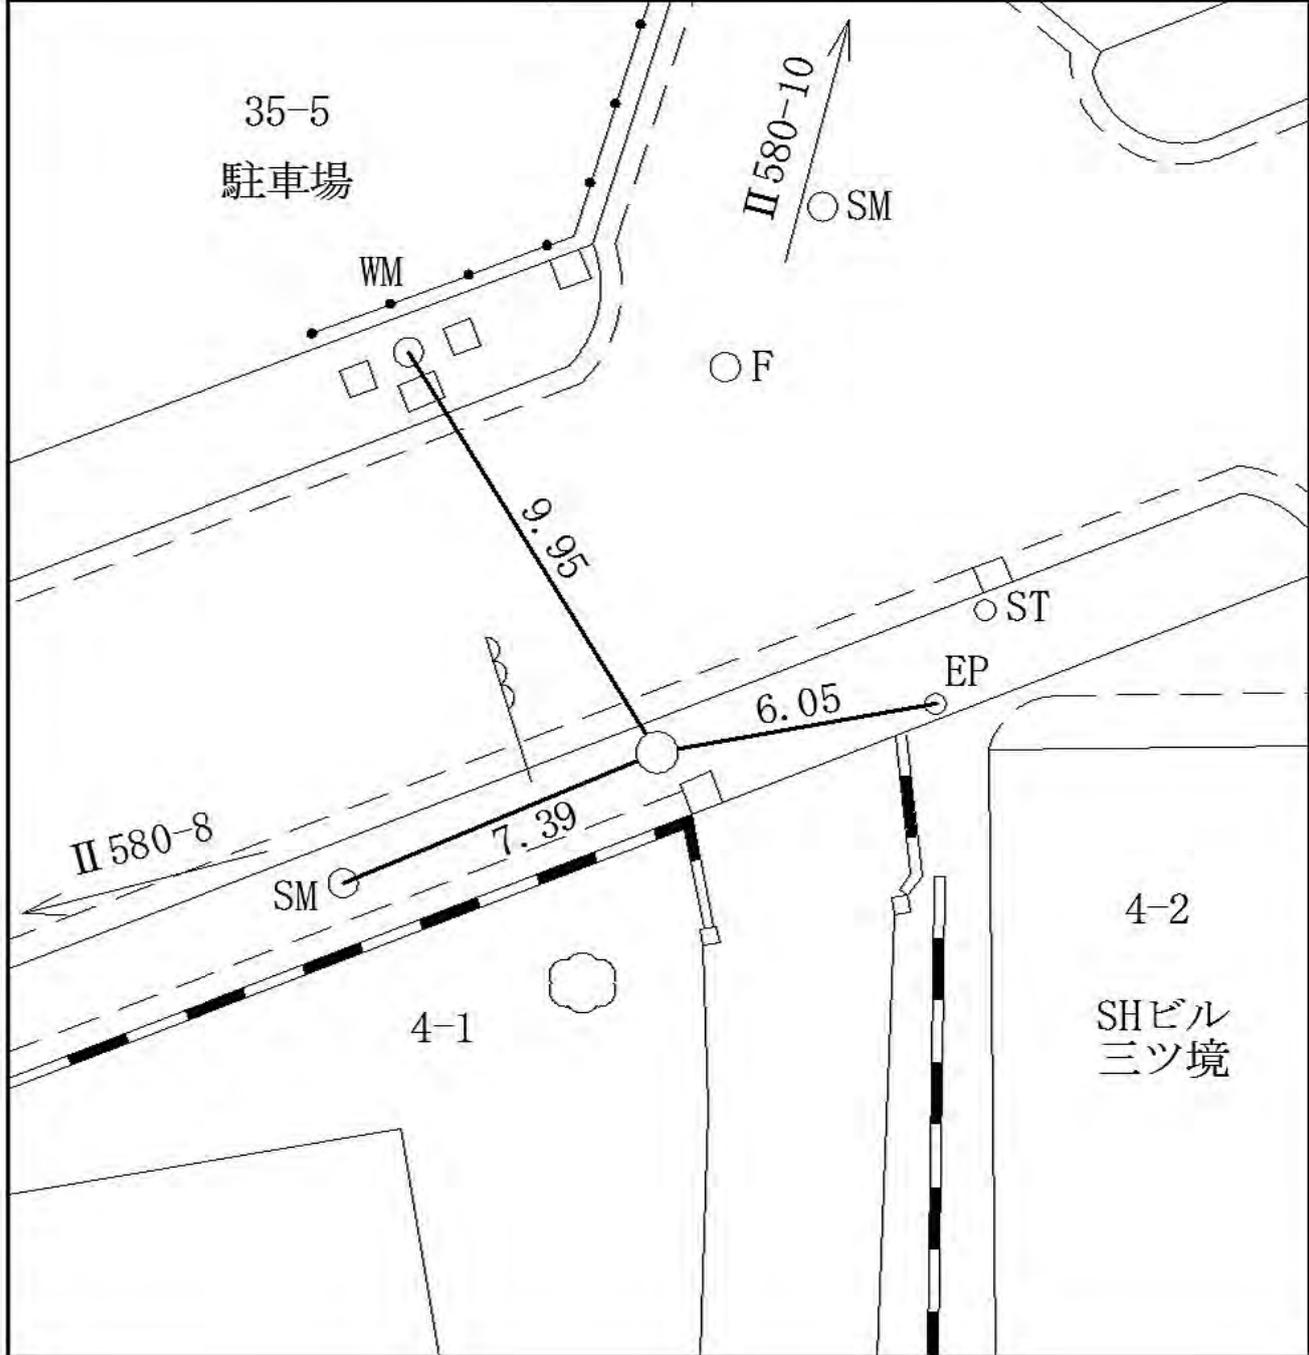

線 番 号	点 番 号	標 識 ノ 種 類	所 在 地
-------------	-------------	-----------	-------

II 580	10	<div style="border: 1px solid black; border-radius: 50%; padding: 5px; display: inline-block;">金属標</div> ・ 鋌 ・ 木杭 キザミ	瀬谷区阿久和西四丁目一〇番一三地先
--------	----	--	-------------------

要 図	
-----	--

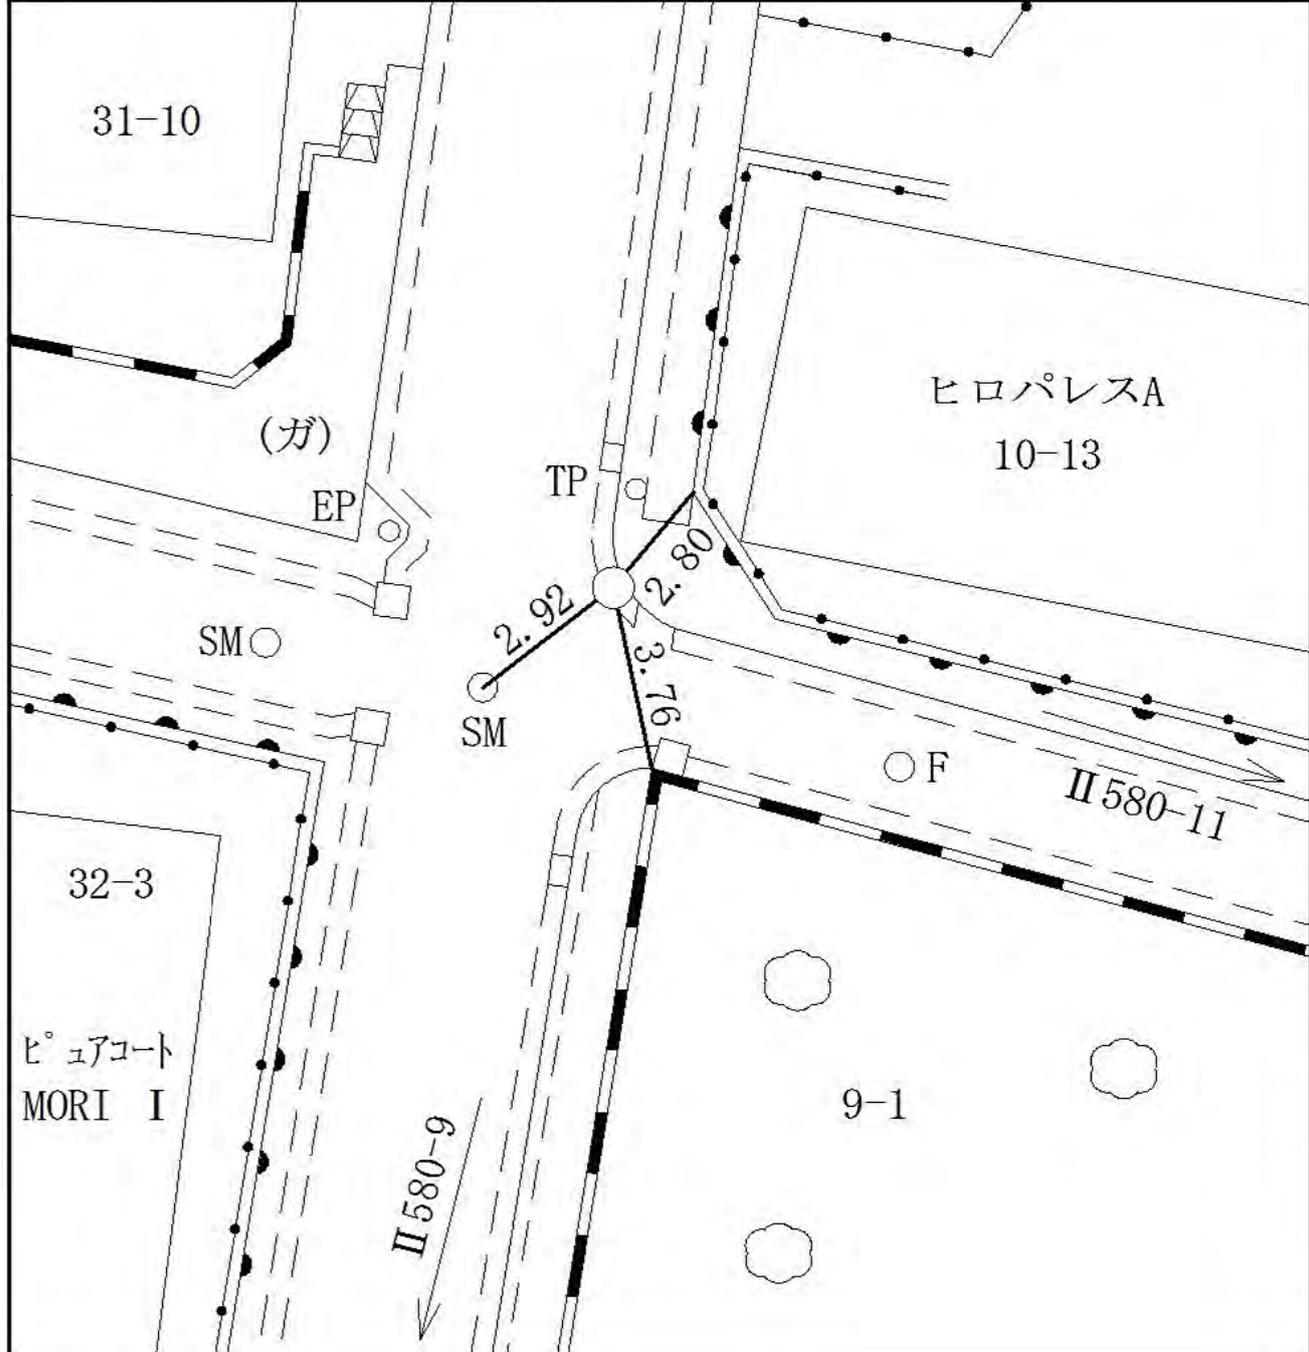


瀬谷区阿久和西四丁目一〇番一三地先

線 番 号	点 番 号	標 識 ノ 種 類	所 在 地
-------------	-------------	-----------	-------

II 580	11	<div style="border: 1px solid black; border-radius: 50%; padding: 5px; display: inline-block;">金属標</div> ・ 鋌 ・ 木杭 キザミ	瀬谷区阿久和西四丁目六番三地先
--------	----	--	-----------------

要 図	
-----	--

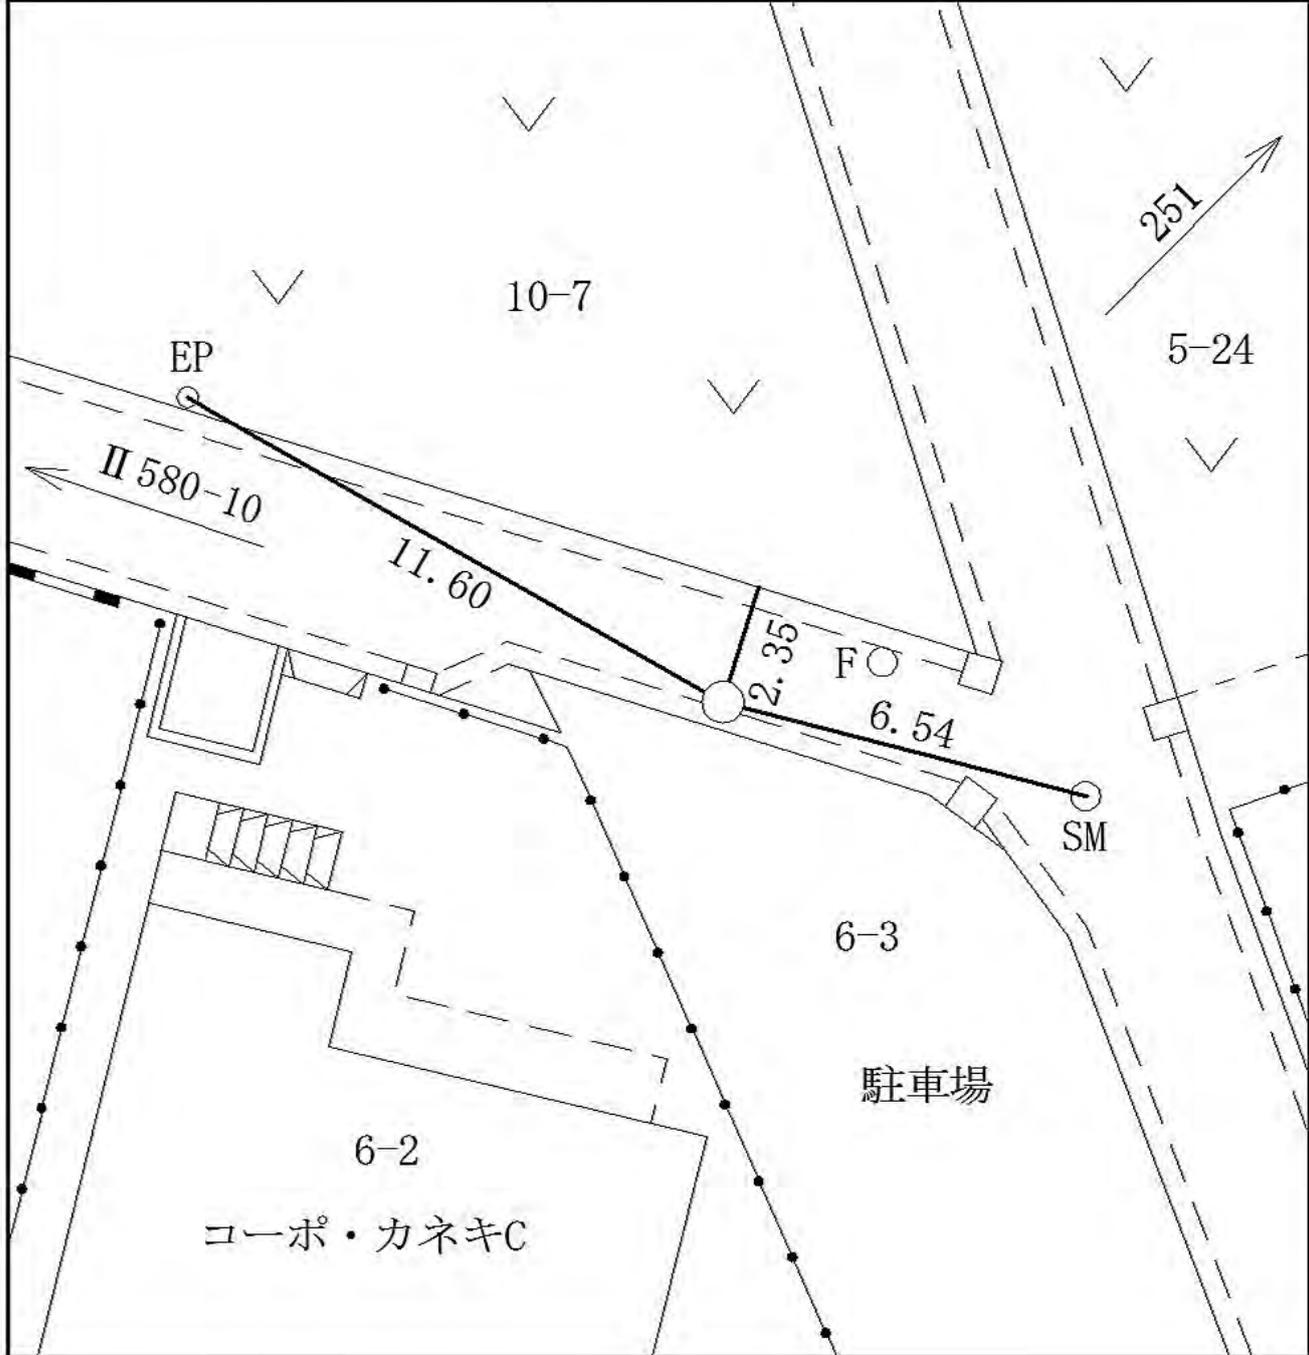

線 番 号	点 番 号	標 識 ノ 種 類	所 在 地
-------------	-------------	-----------	-------


Ⅱ 580

12

金属標・鋌・木杭
キザミ

瀬谷区南瀬谷二丁目一一番一地先


要 図

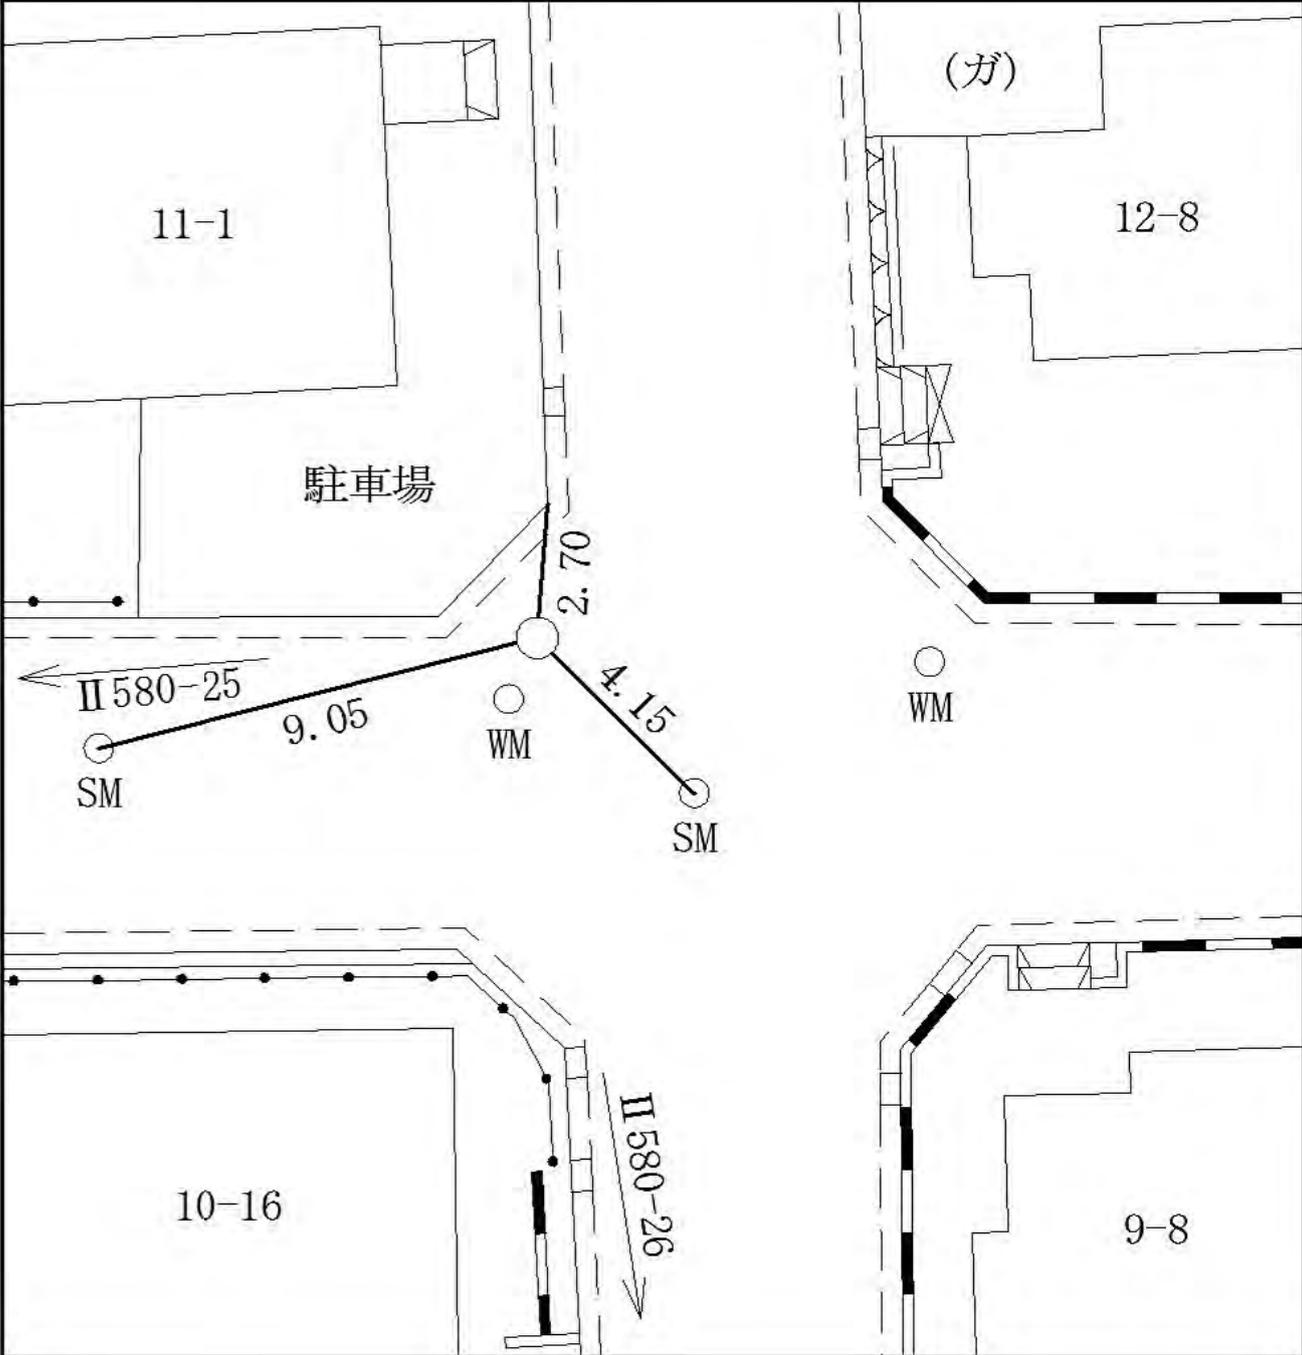


線 番 号	点 番 号	標 識 ノ 種 類	所 在 地
-------------	-------------	-----------	-------

II 580	15	<div style="border: 1px solid black; border-radius: 50%; padding: 5px; display: inline-block;">金属標</div> ・ 鋏 ・ 木杭 キザミ	泉区和泉町七〇六四番一地先
--------	----	--	---------------

要 図	
-----	--

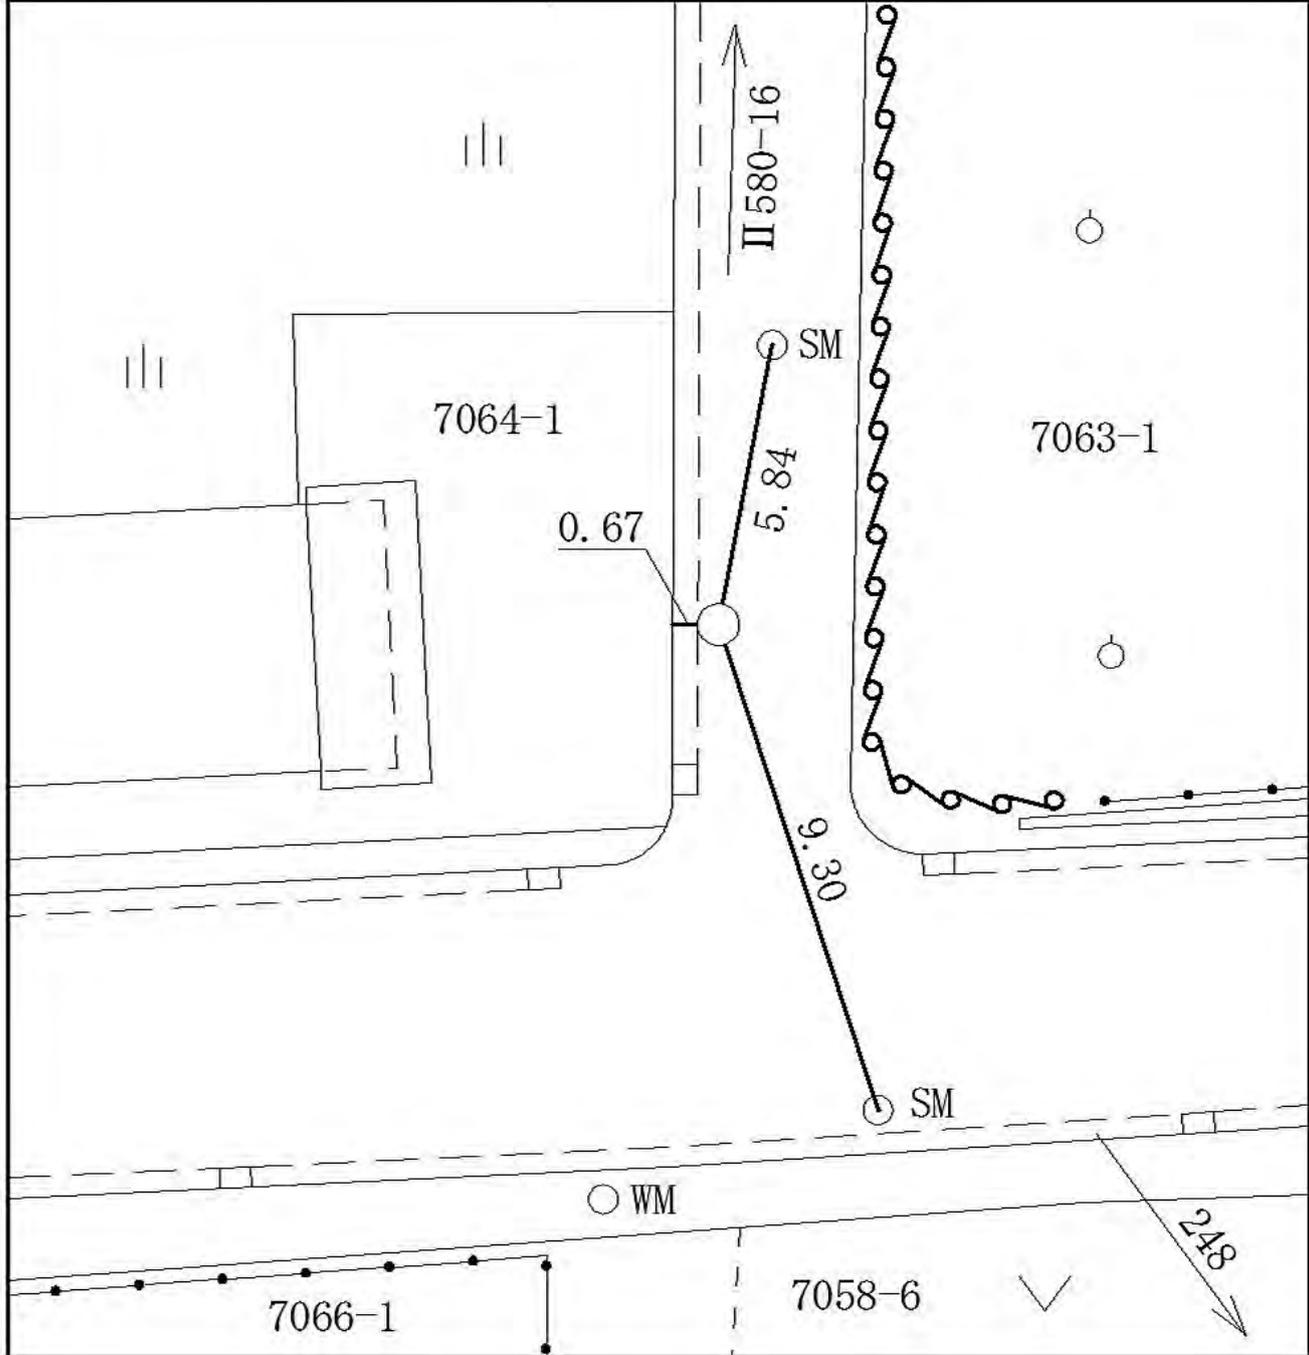


線 番 号	点 番 号	標 識 ノ 種 類	所 在 地
Ⅱ 580	16	<div style="border: 1px solid black; border-radius: 50%; padding: 5px; display: inline-block;">金属標</div> ・ 鋌 ・ 木杭 キザミ	泉区和泉町七〇五八番三地先
要 図			

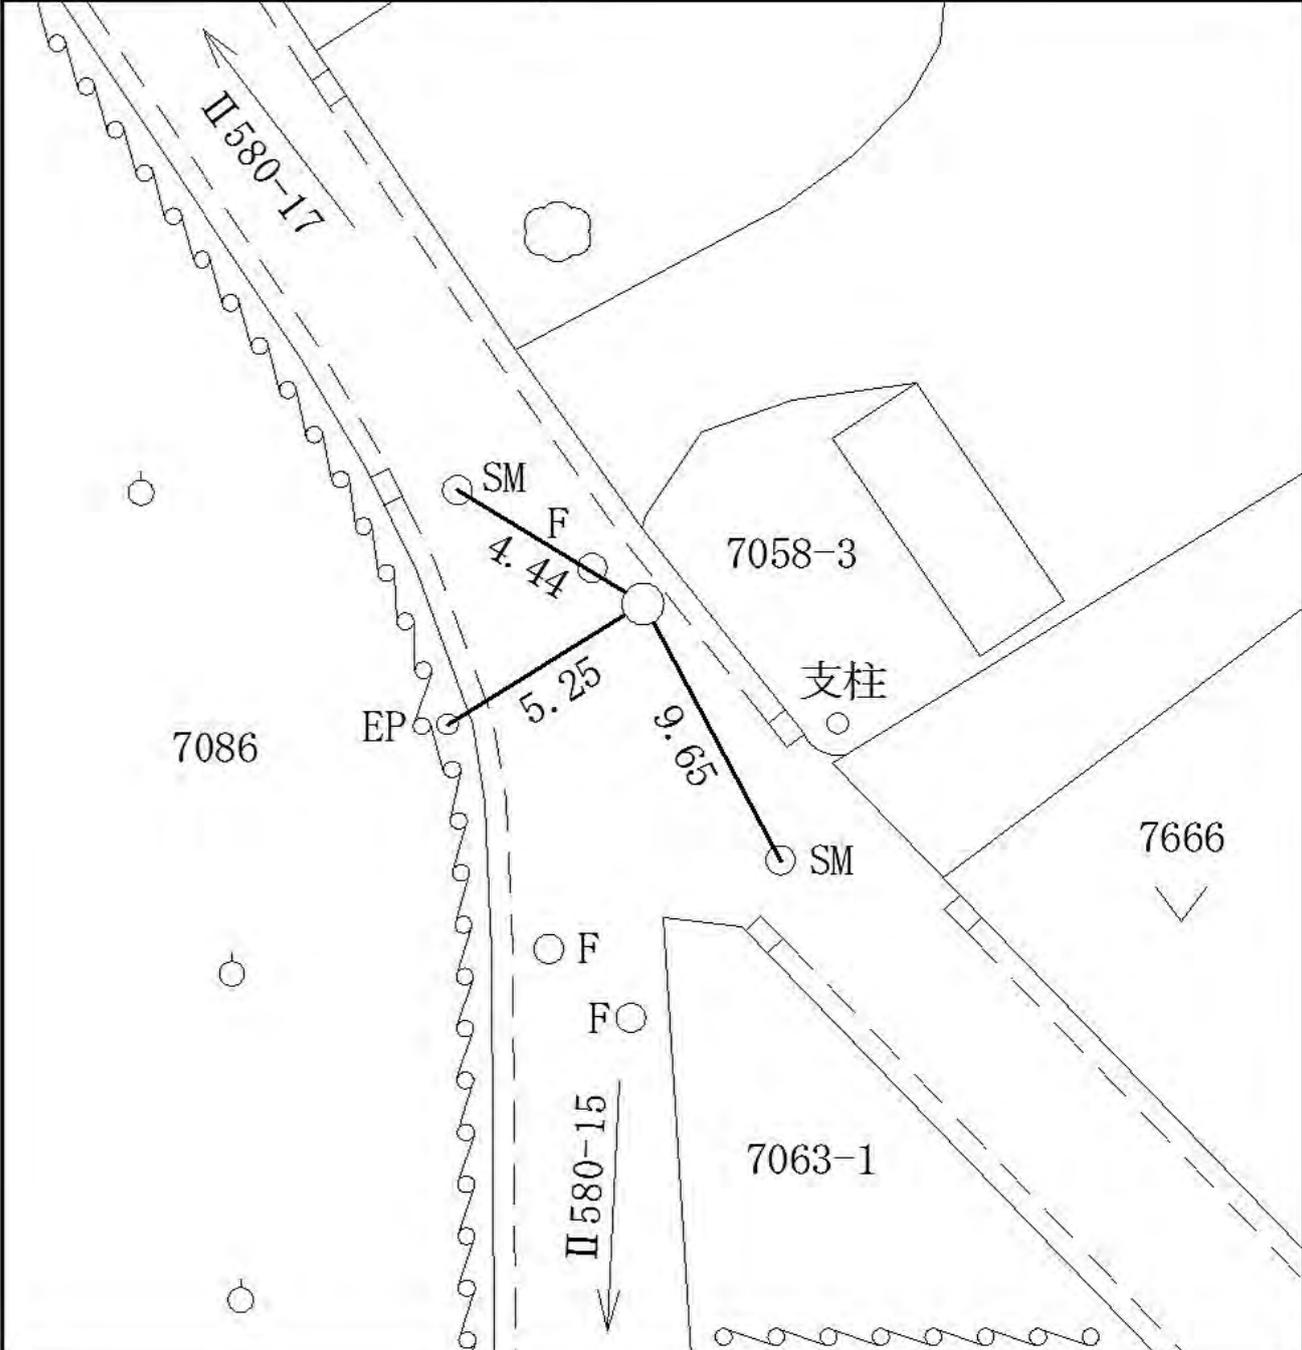

線 番 号	点 番 号	標 識 ノ 種 類	所 在 地
-------------	-------------	-----------	-------

Ⅱ 580	17	<div style="border: 1px solid black; border-radius: 50%; padding: 5px; display: inline-block;">金属標</div> ・ 鋏 ・ 木杭 キザミ	泉区和泉町七〇九〇番六地先
-------	----	--	---------------


要 図	
-----	--

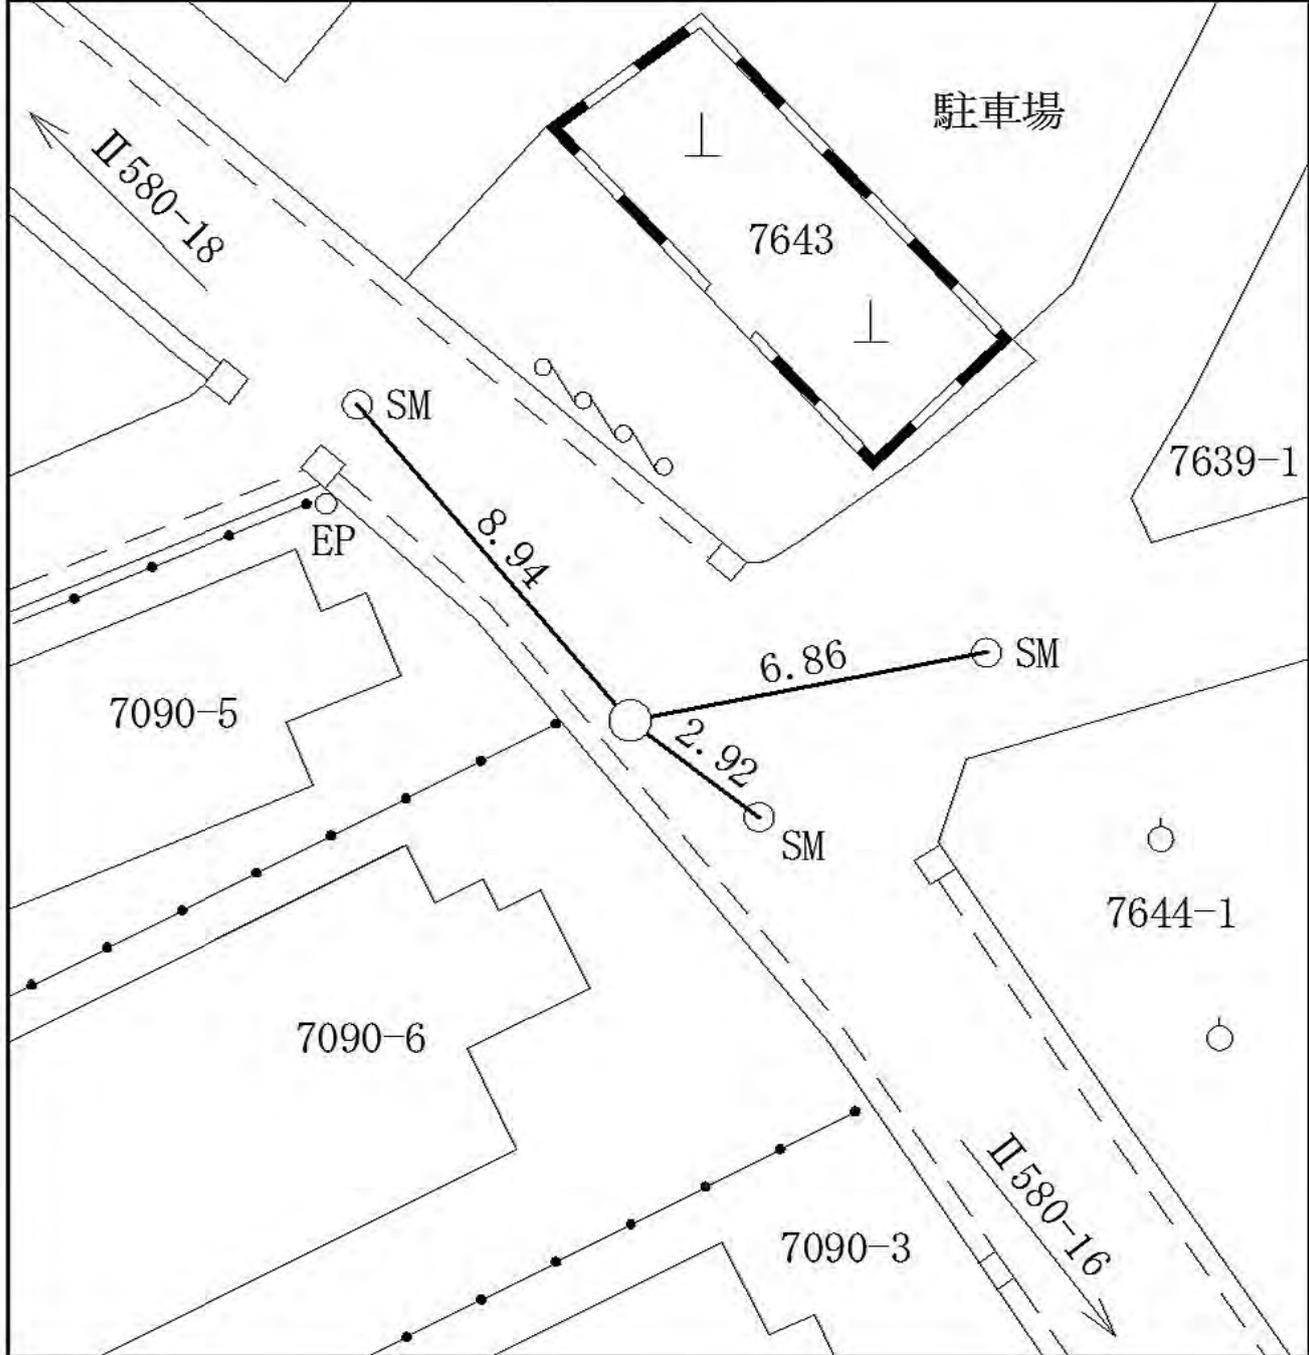

線 番 号	点 番 号	標 識 ノ 種 類	所 在 地
-------------	-------------	-----------	-------

II 580	18	<div style="border: 1px solid black; border-radius: 50%; padding: 5px; display: inline-block;">金属標</div> ・ 鋏 ・ 木杭 キザミ	泉区和泉町七五七六番一地先
--------	----	--	---------------


要 図	
-----	--

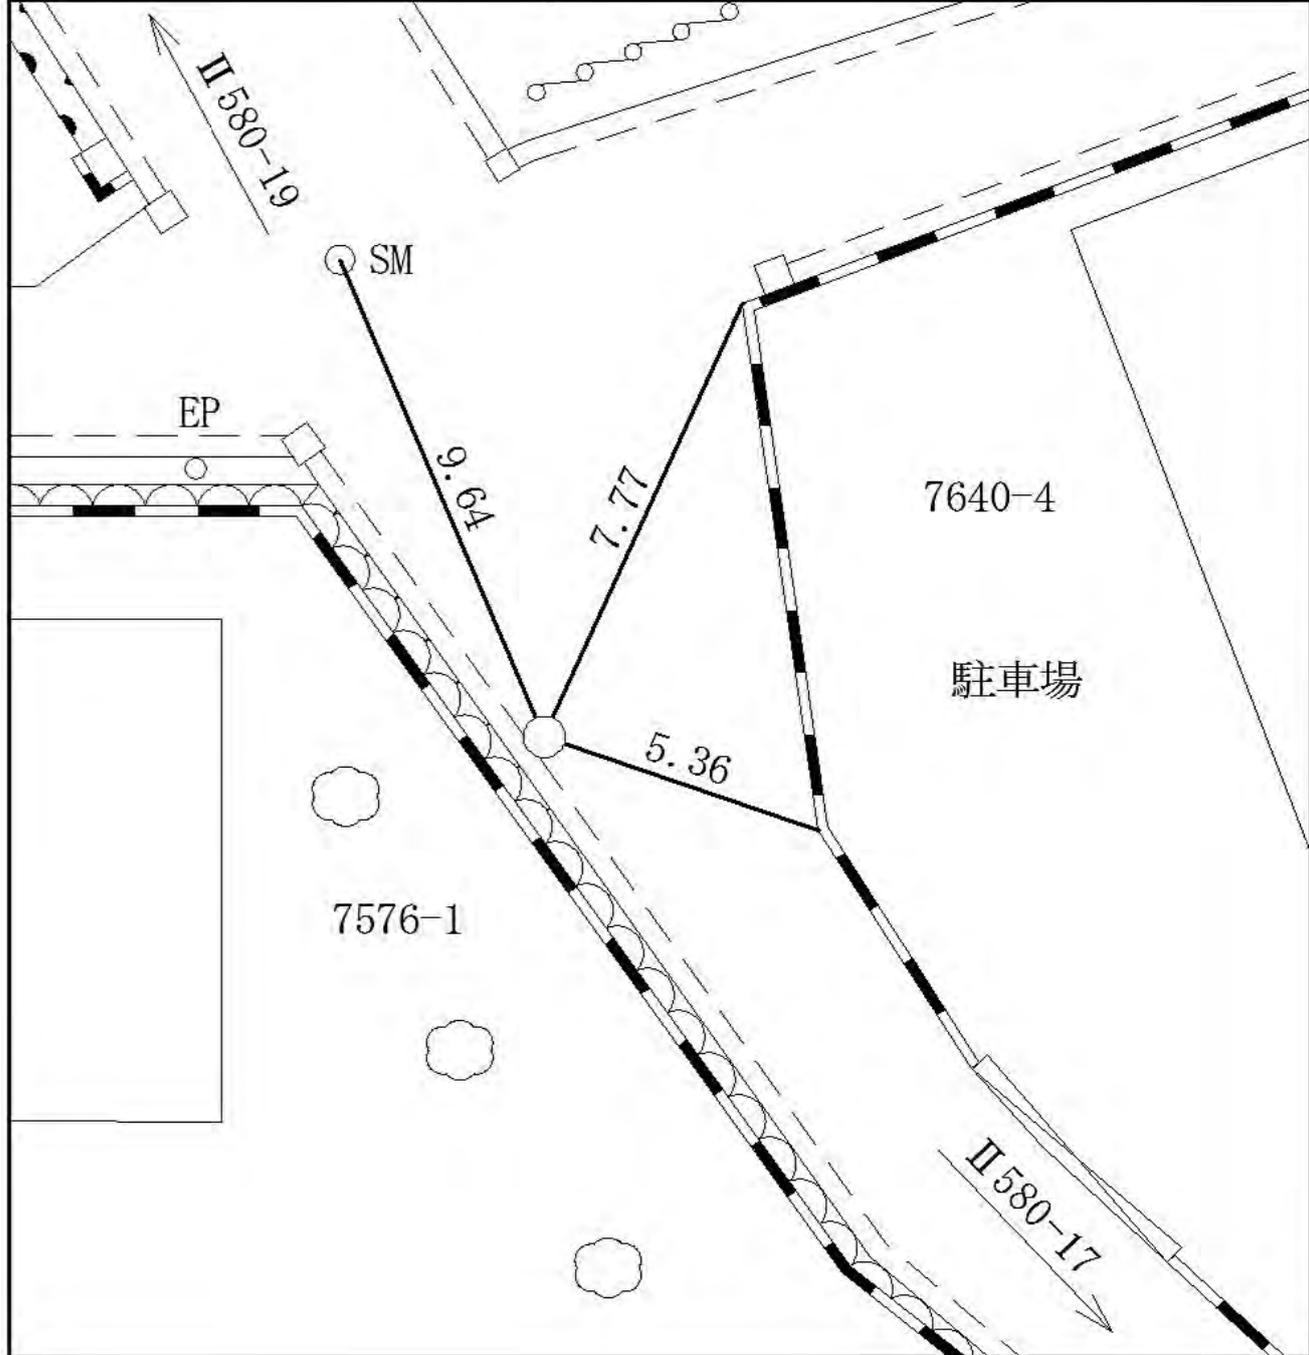

線 番 号	点 番 号	標 識 ノ 種 類	所 在 地
-------------	-------------	-----------	-------

Ⅱ 580	19	<div style="border: 1px solid black; border-radius: 50%; padding: 5px; display: inline-block;">金属標</div> ・ 鋏 ・ 木杭 キザミ	泉区和泉町七五八六番一地先
-------	----	--	---------------

要 図

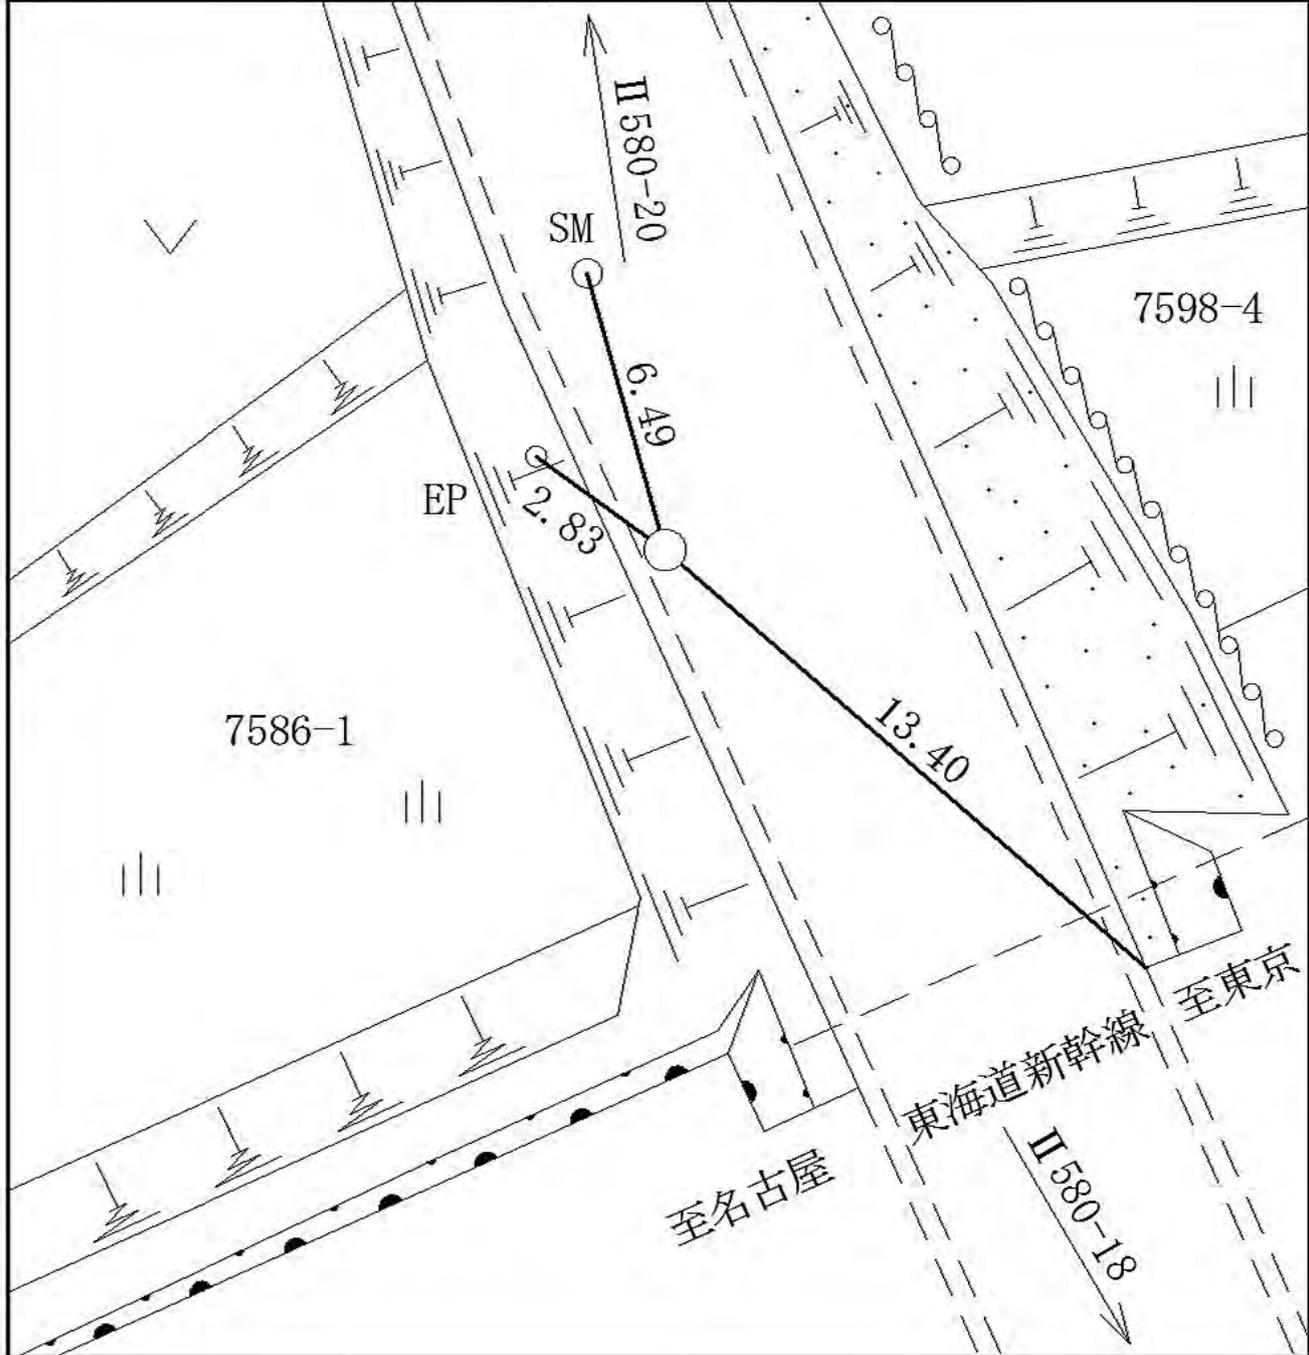

線 番 号	点 番 号	標 識 ノ 種 類	所 在 地
-------------	-------------	-----------	-------


Ⅱ 580

20

金属標・鋌・木杭
キザミ

泉区和泉町七五八七番一地先


要 図

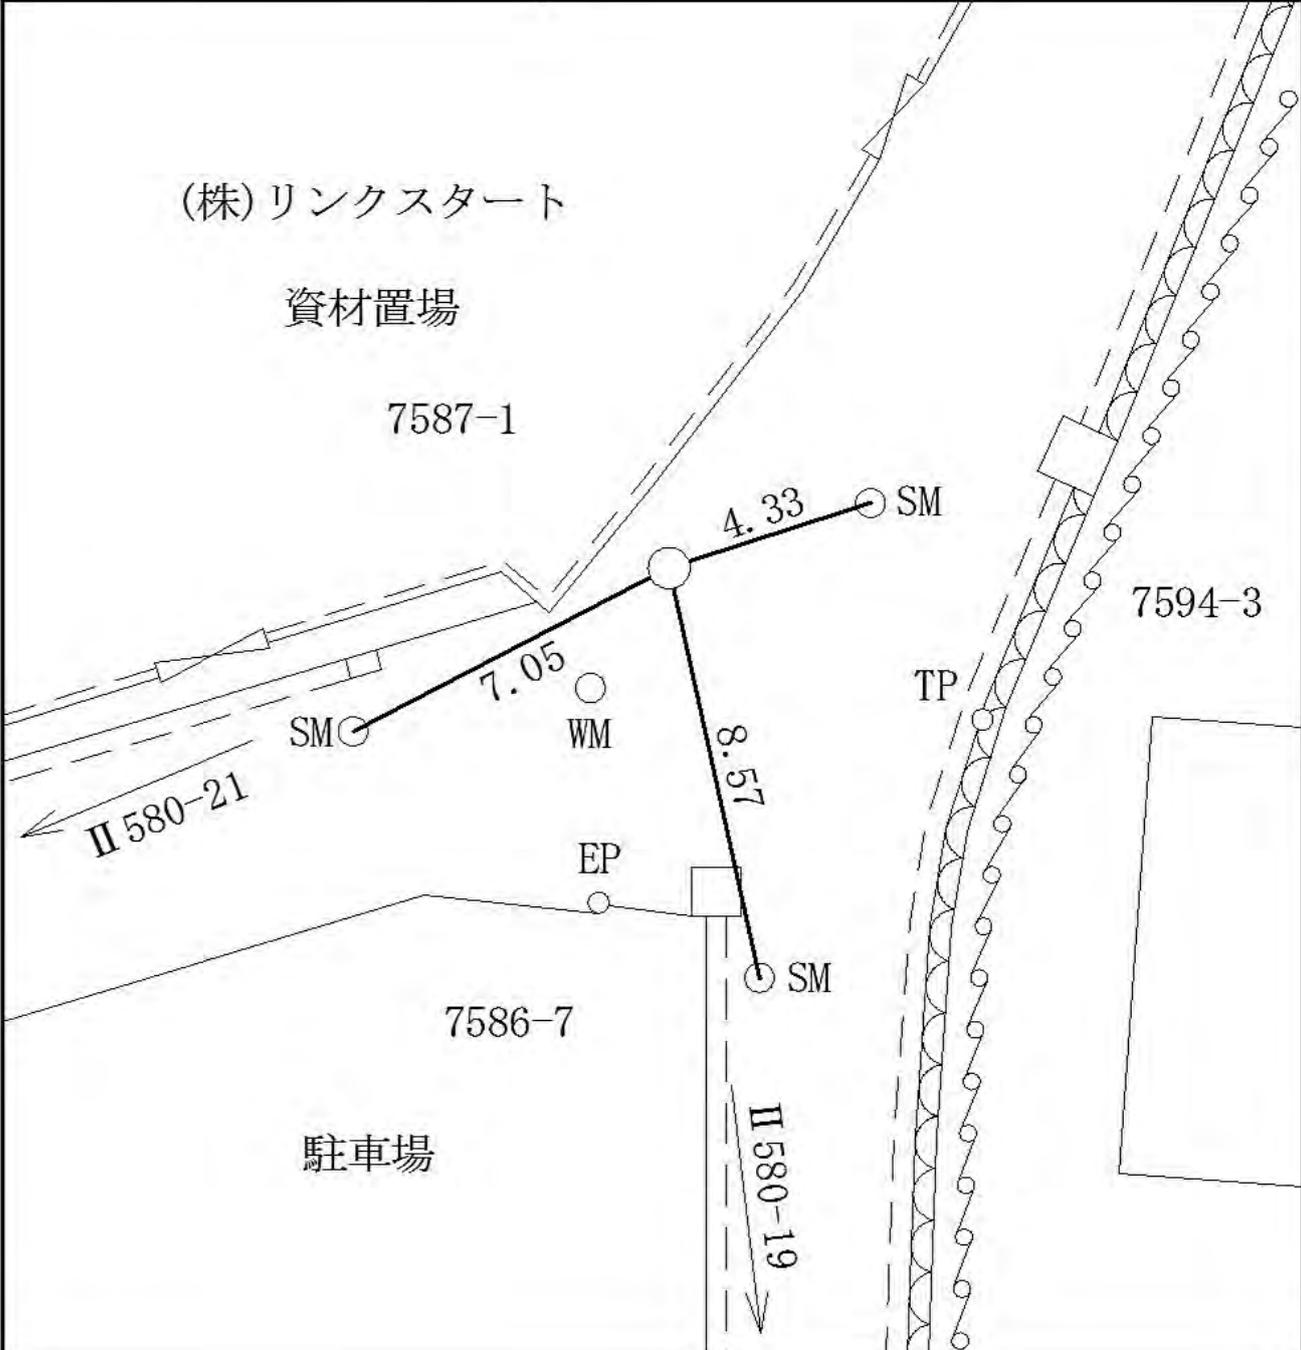

線 番 号	点 番 号	標 識 ノ 種 類	所 在 地
-------------	-------------	-----------	-------

Ⅱ 580	21	<div style="border: 1px solid black; border-radius: 50%; padding: 5px; display: inline-block;"> 金属標 </div> ・ 鋏 ・ 木杭 キザミ	泉区和泉町七五五四番地先
-------	----	--	--------------


要 図

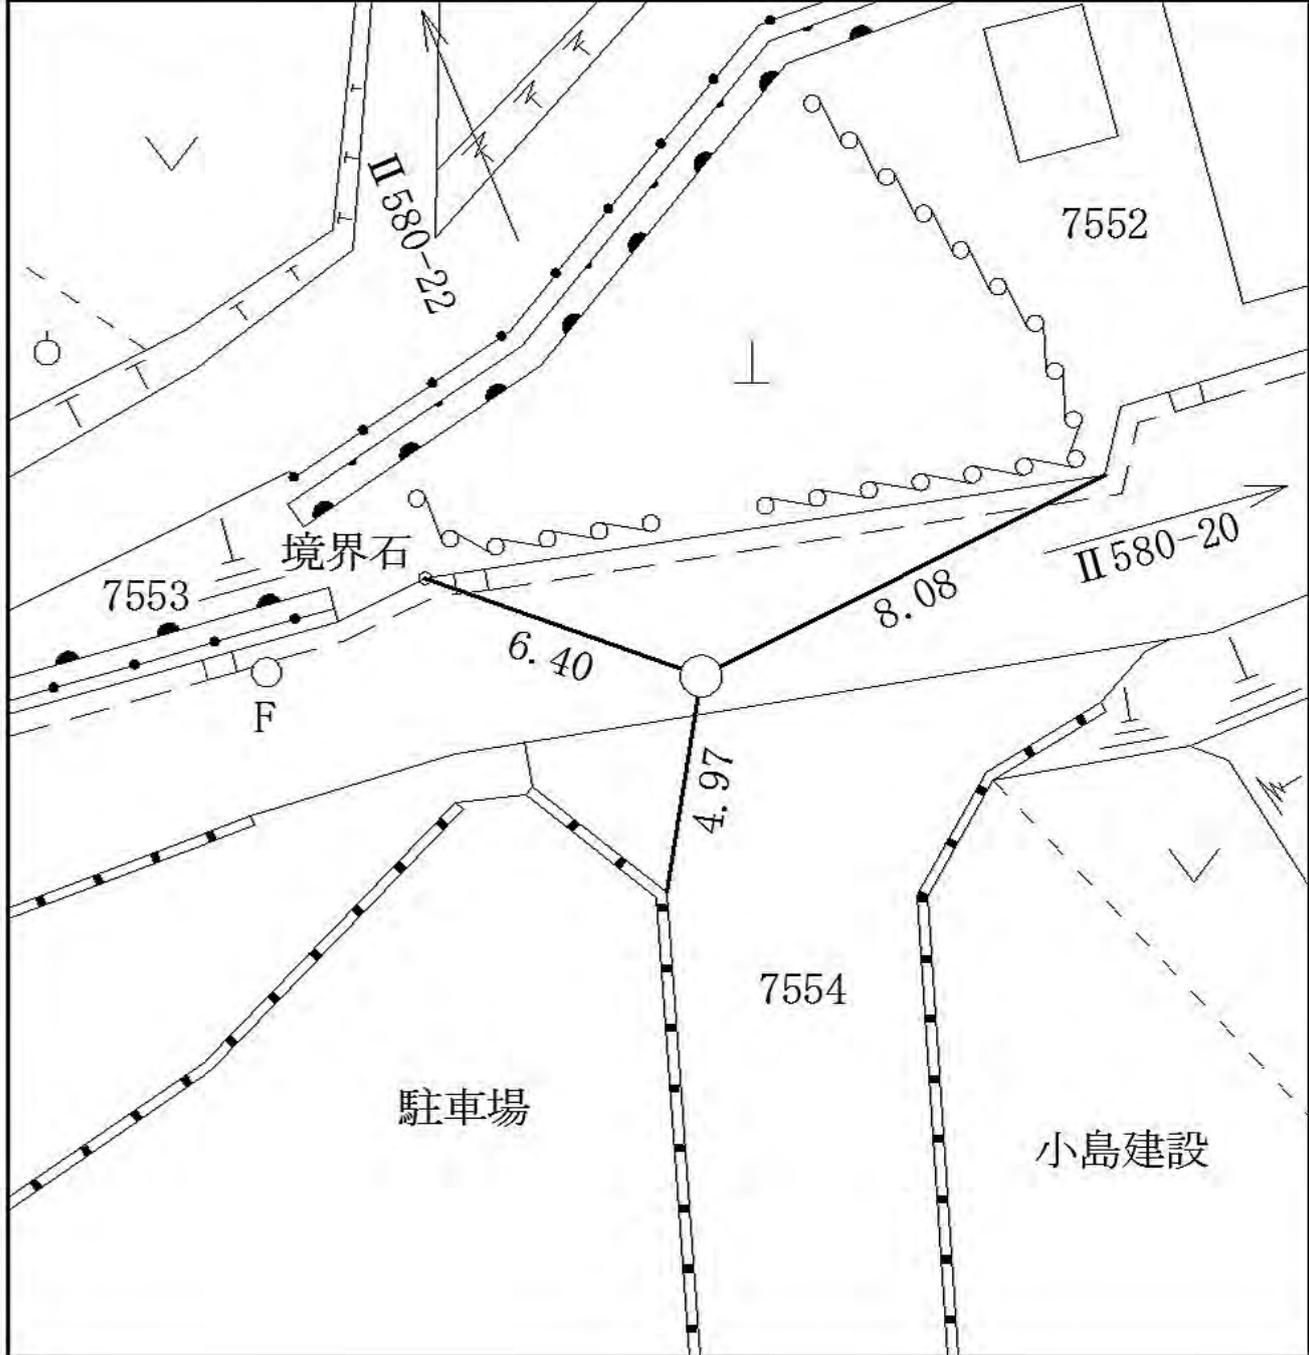

線 番 号	点 番 号	標 識 ノ 種 類	所 在 地
-------------	-------------	-----------	-------

II 580	22	<div style="border: 1px solid black; border-radius: 50%; padding: 5px; display: inline-block;">金属標</div> ・ 鋌 ・ 木杭 キザミ	泉区和泉町七四〇三番二地先
--------	----	--	---------------


要 図	
-----	--

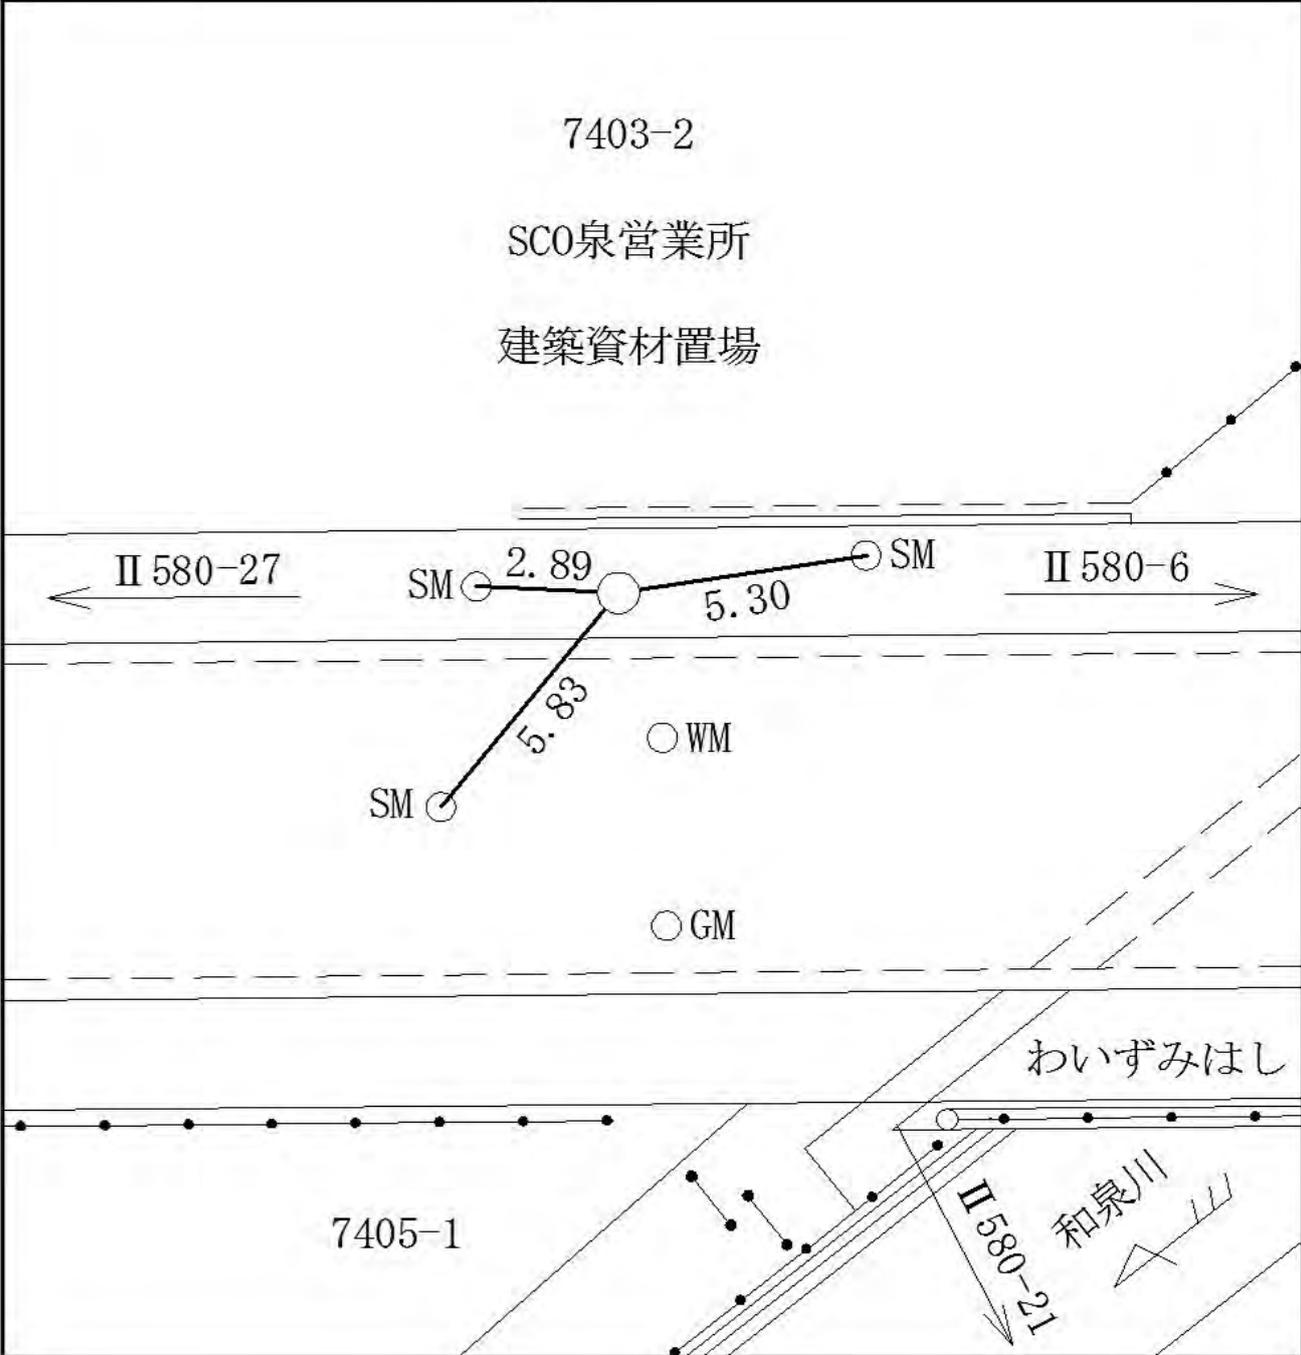

線 番 号	点 番 号	標 識 ノ 種 類	所 在 地
-------------	-------------	-----------	-------

II 580	23	<div style="border: 1px solid black; border-radius: 50%; padding: 5px; display: inline-block;">金属標</div> ・ 鋌 ・ 木杭 キザミ	瀬谷区下瀬谷一丁目四一番五地先
--------	----	--	-----------------


要 図

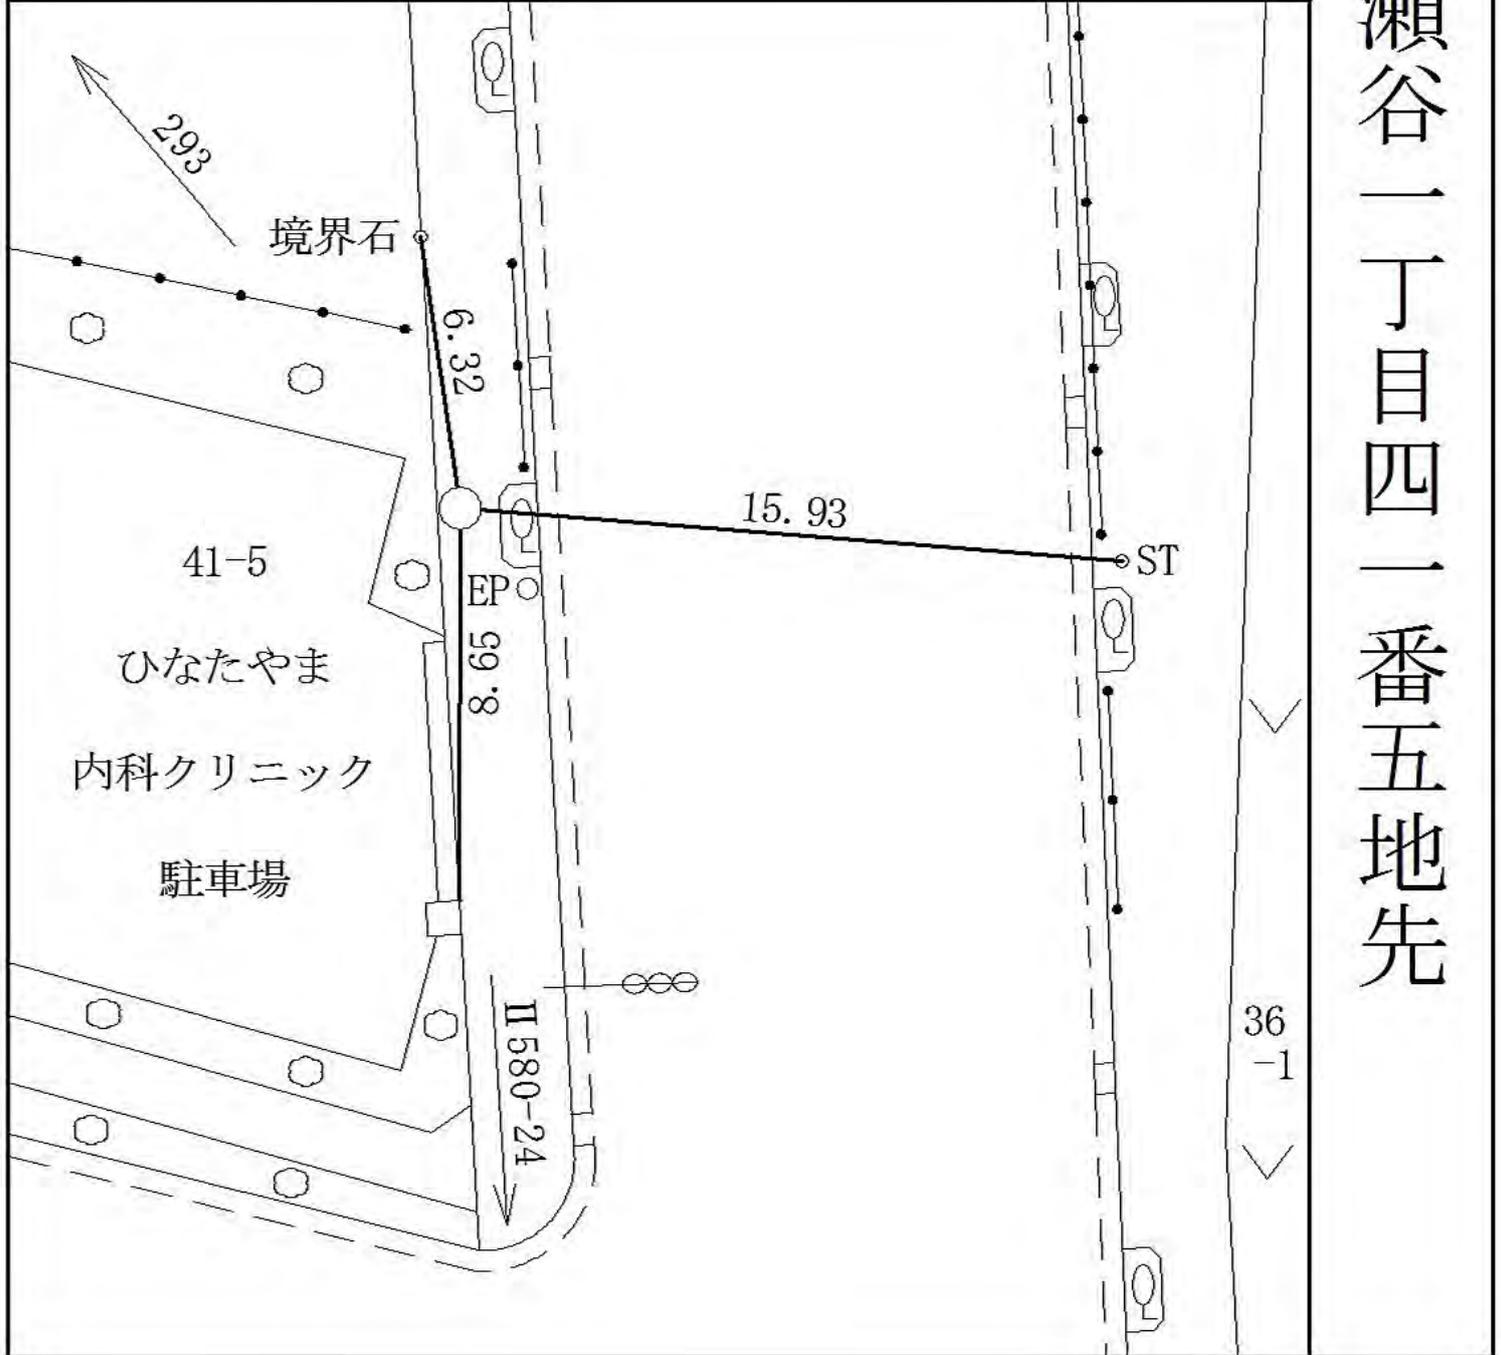

線 番 号	点 番 号	標 識 ノ 種 類	所 在 地
-------------	-------------	-----------	-------

Ⅱ 580	24	<div style="border: 1px solid black; border-radius: 50%; padding: 5px; display: inline-block;">金属標</div> ・ 鋌 ・ 木杭 キザミ	泉区上飯田町四六七六番六地先
-------	----	--	----------------

要 図	
-----	--

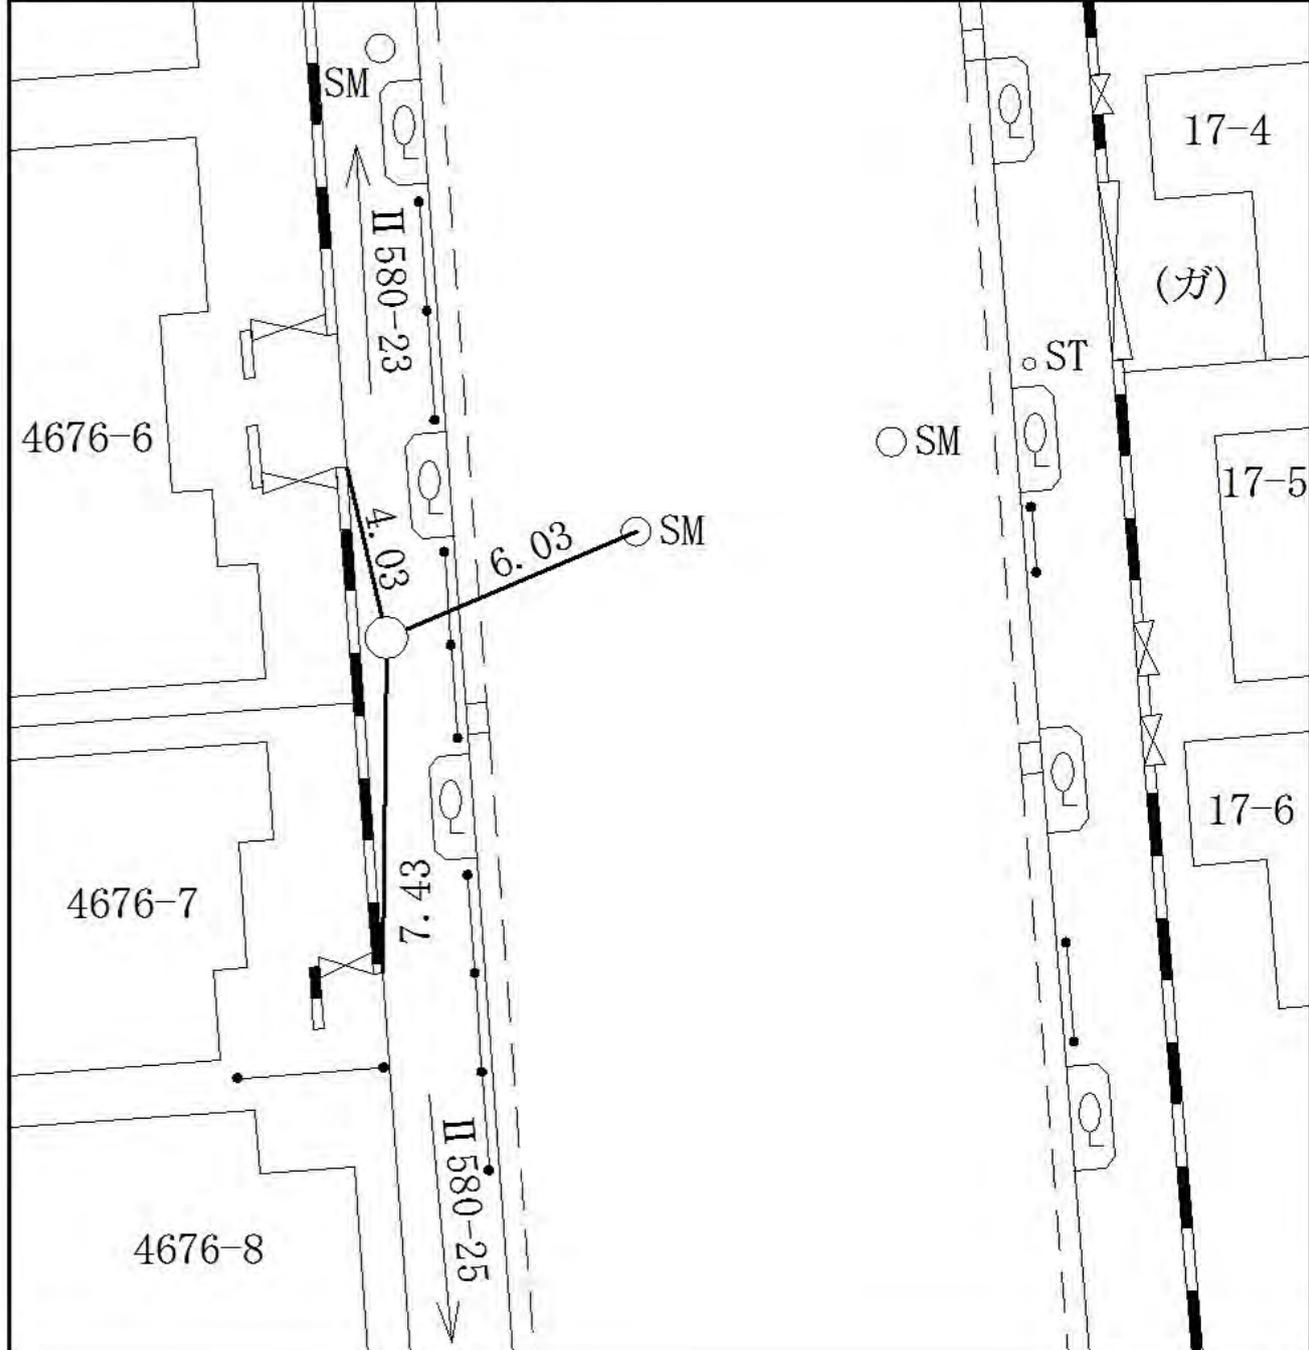

線 番 号	点 番 号	標 識 ノ 種 類	所 在 地
-------------	-------------	-----------	-------

II 580	25	<div style="border: 1px solid black; border-radius: 50%; padding: 5px; display: inline-block;">金属標</div> ・ 鋏 ・ 木杭 キザミ	泉区上飯田町四六六九番一地先
--------	----	--	----------------


要 図	
-----	--



線 番 号	点 番 号	標 識 ノ 種 類	所 在 地
-------------	-------------	-----------	-------------

Ⅱ 580	26	<div style="border: 1px solid black; border-radius: 50%; padding: 5px; display: inline-block;">金属標</div> ・ 鋳 ・ 木杭 キザミ	泉区和泉町七三一五番一地先
-------	----	--	---------------

要 図	
-----	--

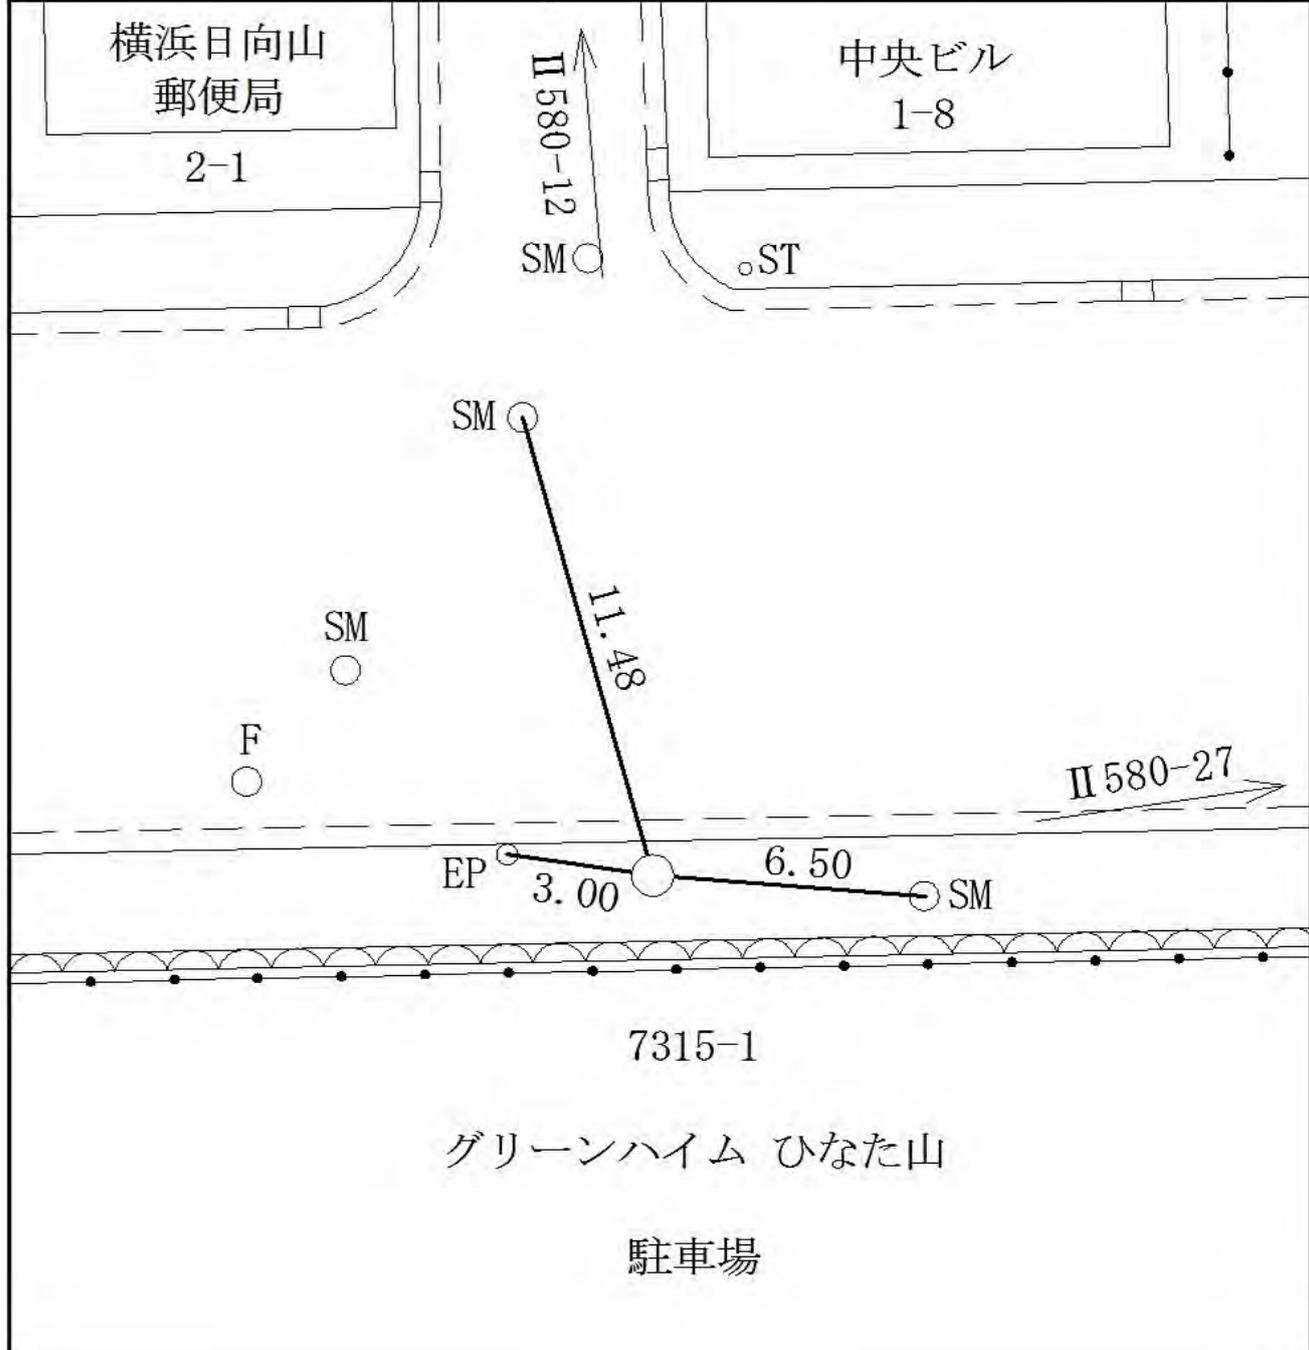

所在地

西区平沼二丁目十八ノ二番地先

標識ノ種類

金属標。鋏。木杭

キザミ

点番号

1

線番号

Ⅱ581

要 図



所在地

標識ノ種類

点番号

線番号

金属標。鋏。木杭


2

Ⅱ581

キザミ

要 図

西区平沼一丁目二七ノ八番地先

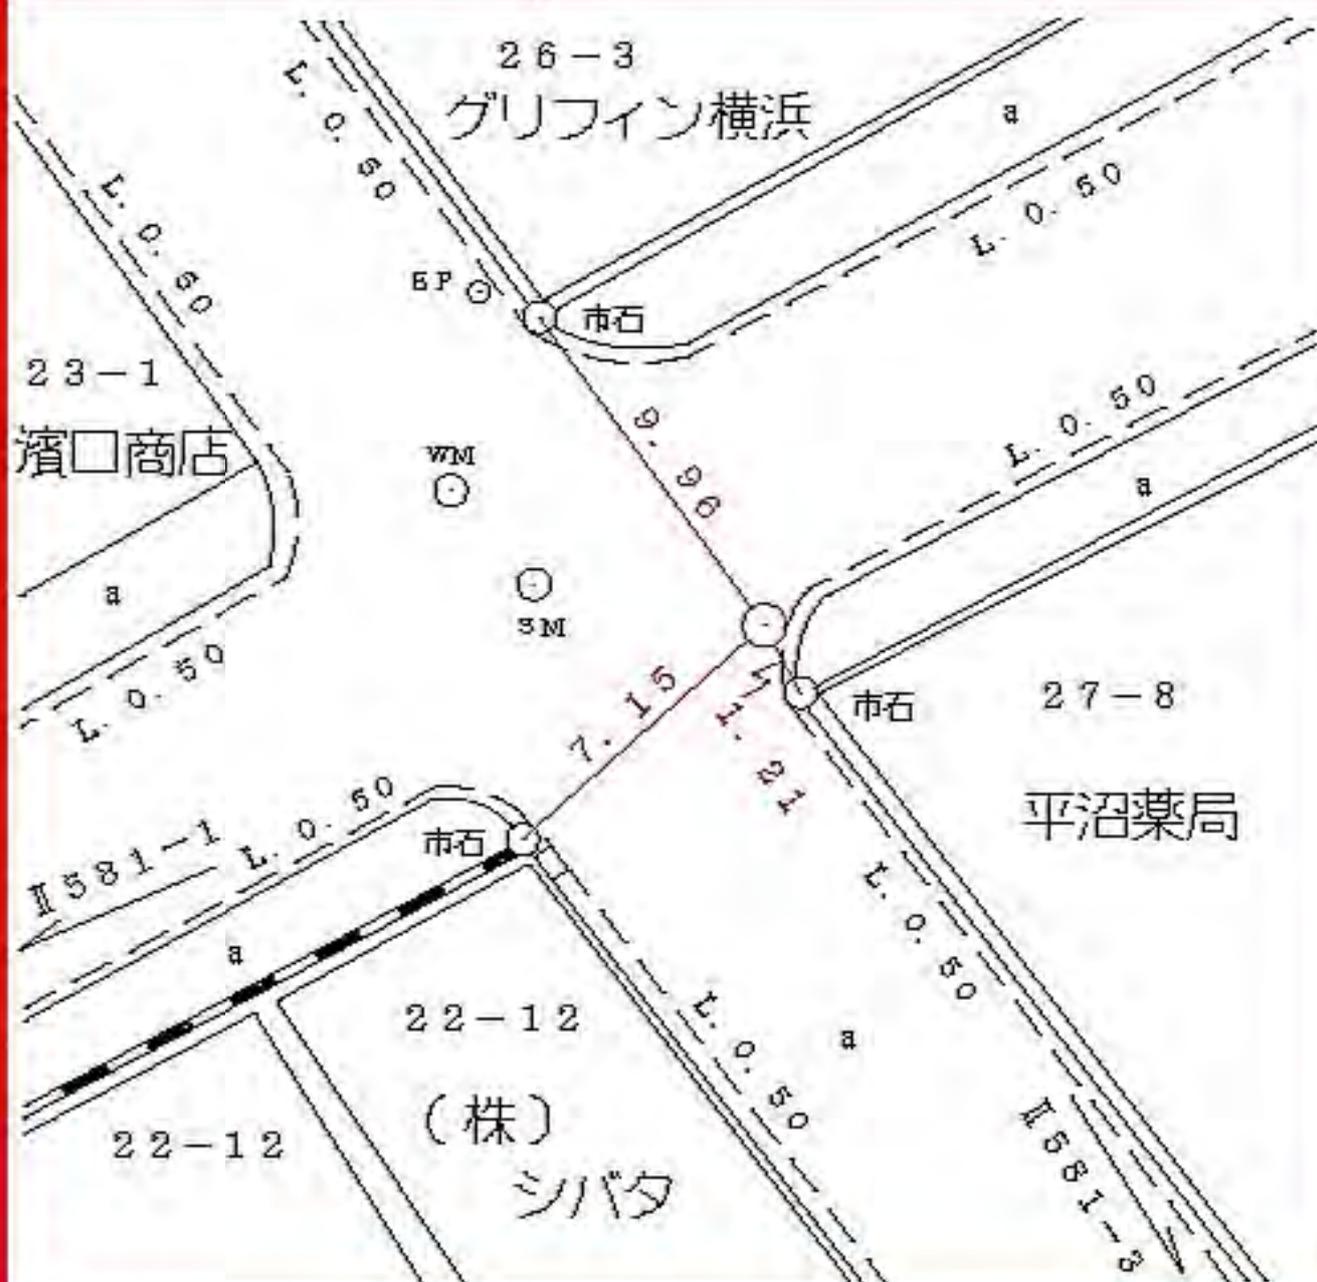

所在地

西区平沼一丁目十三ノ二番地先

標識ノ種類

金属標。鋏。木杭

キザミ

点番号

3

線番号

Ⅱ581

要 図



所在地

標識ノ種類

点番号

線番号



金属標。鋌。木杭


4

Ⅱ581

西区戸部本町五一ノ二六番地先

キザミ

要 図

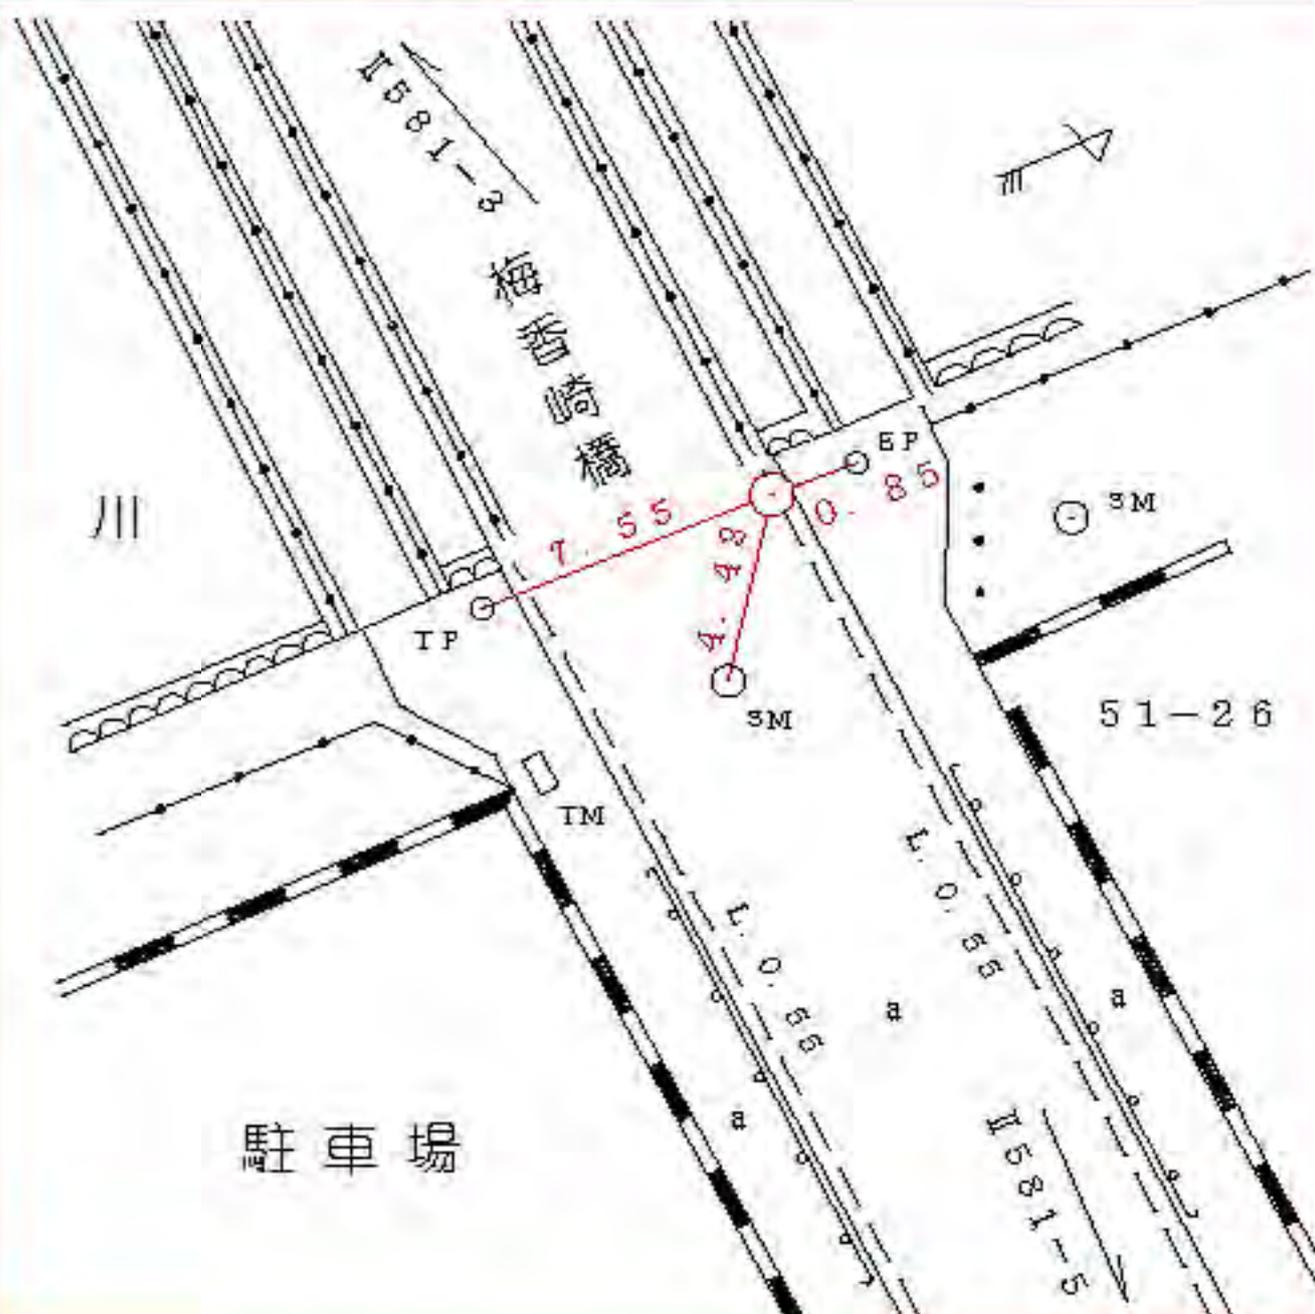

所在地

標識ノ種類

点番号

線番号

西区戸部本町三三ノ九番地先


金属標。鋌。木杭

キザミ

5

Ⅱ581

要 図

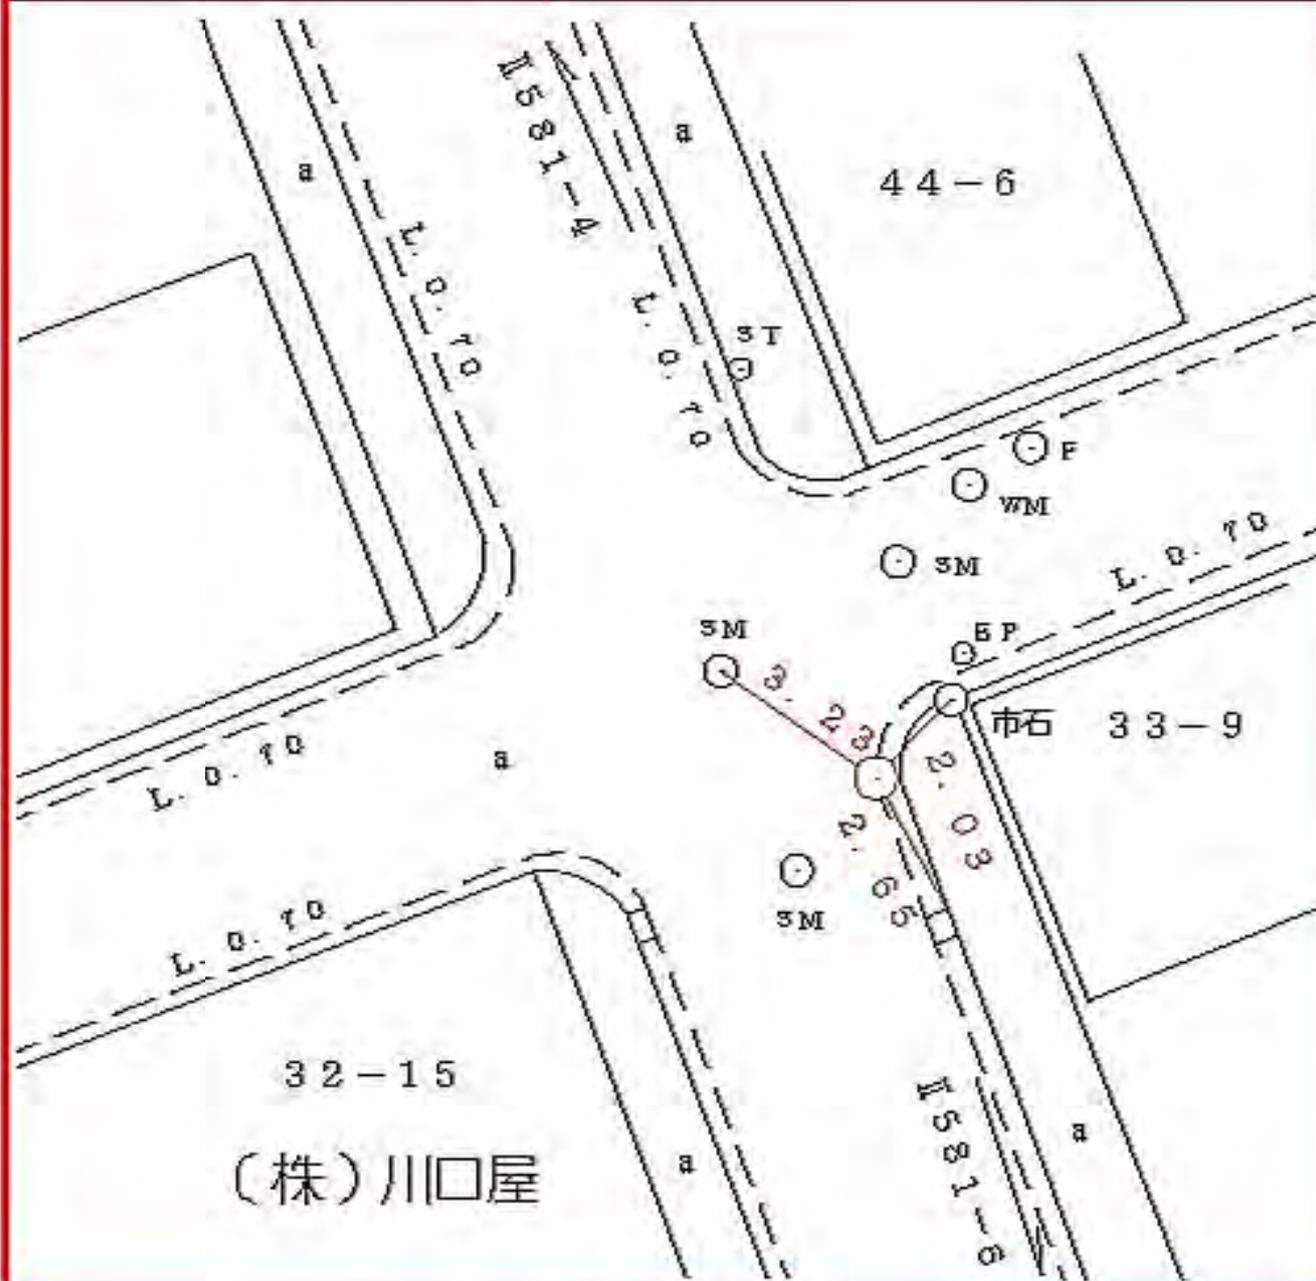

所在地

標識ノ種類

点番号

線番号

西区戸部本町十二ノ三番地先

金属標。鋸。木杭


7

Ⅱ581

キザミ

図

要

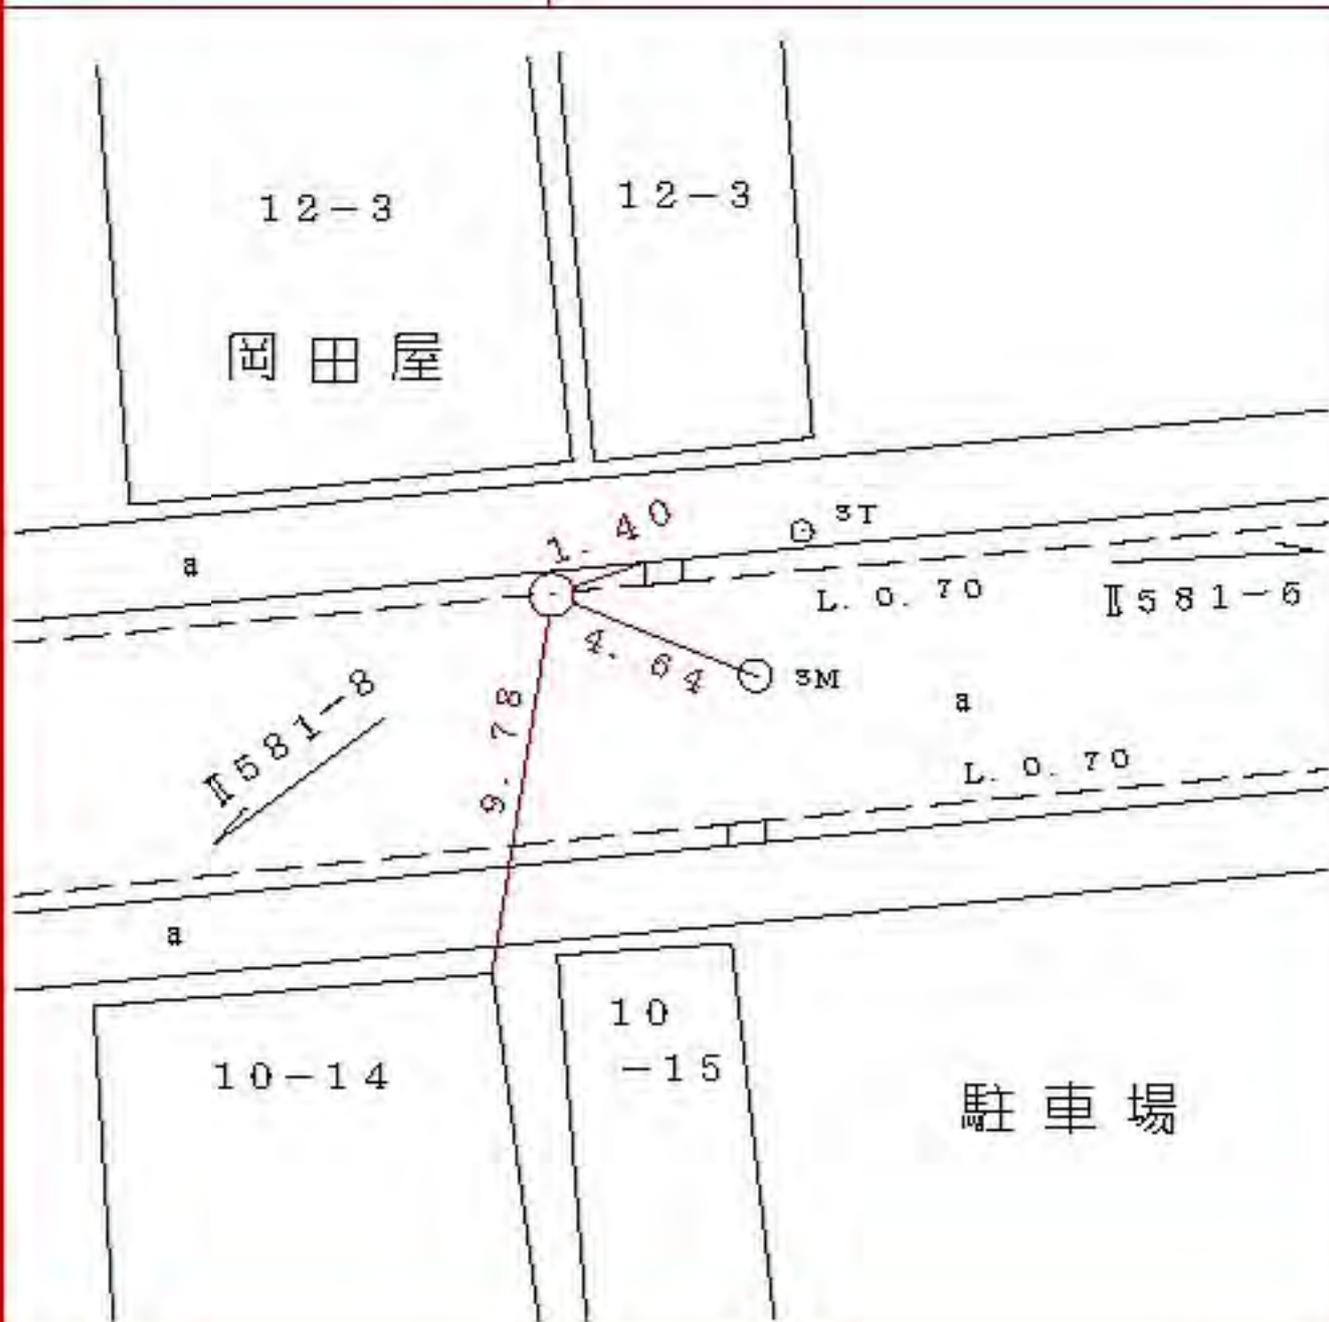

所在地

標識ノ種類

点番号

線番号

西区伊勢町三丁目二四八番地先

金属標。鋏。木杭

8

Ⅱ581

キザミ

図

要



所在地

標識ノ種類

点番号

線番号

西区中央二丁目八ノ六番地先

金属標。鋸。木杭

9

Ⅱ581

キザミ

図

要



所在地

西区伊勢町三丁目二二三番地先

標識ノ種類

金属標。鋌。木杭

キザミ


点番号

11

線番号

Ⅱ581

要 図

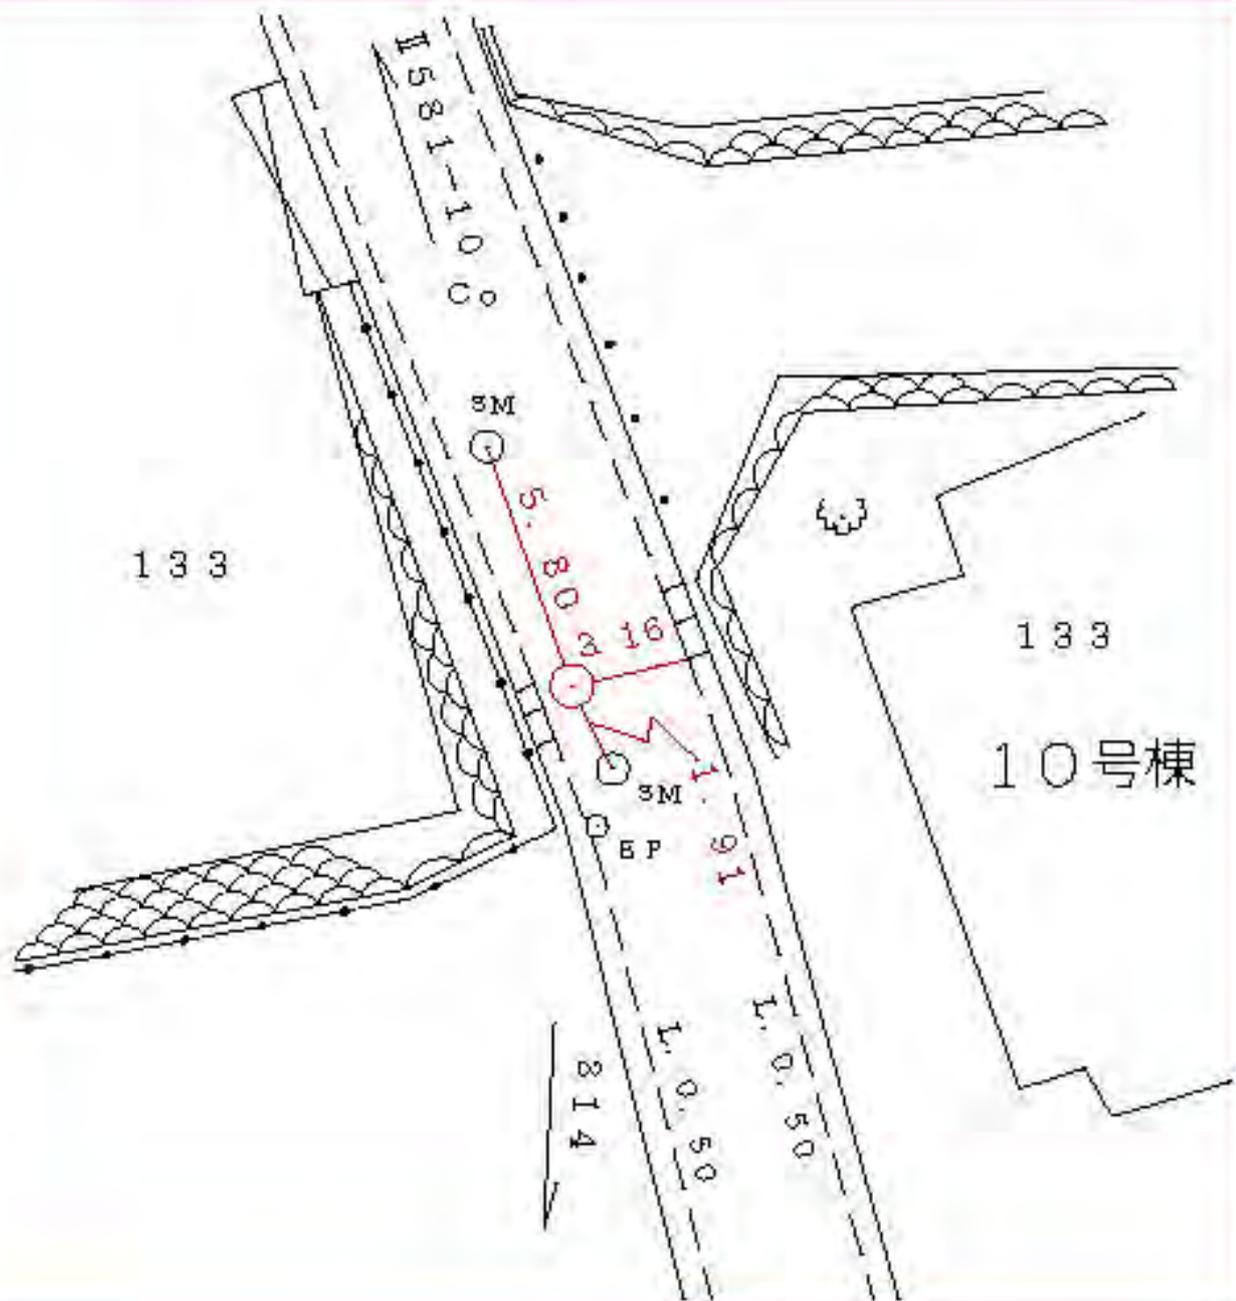

所在地

標識ノ種類

点番号

線番号



金属標。鋏。木杭

12

Ⅱ581

キザミ

図

要

西区花咲町三丁目二〇三番地先



所在地

標識ノ種類

点番号

線番号

西区花咲町四丁目一〇七番地先

金属標。鋳。木杭

13

Ⅱ581

キザミ

要 図



所在地

標識ノ種類

点番号

線番号

Ⅱ581

14

金属標。鋌。木杭

キザミ

要 図

西区花咲町五丁目二三番地先



所在地

標識ノ種類

点番号

線番号

西区桜木町五丁目一八番地先


金属標。鋏。木杭

キザミ

15

Ⅱ581

要 図

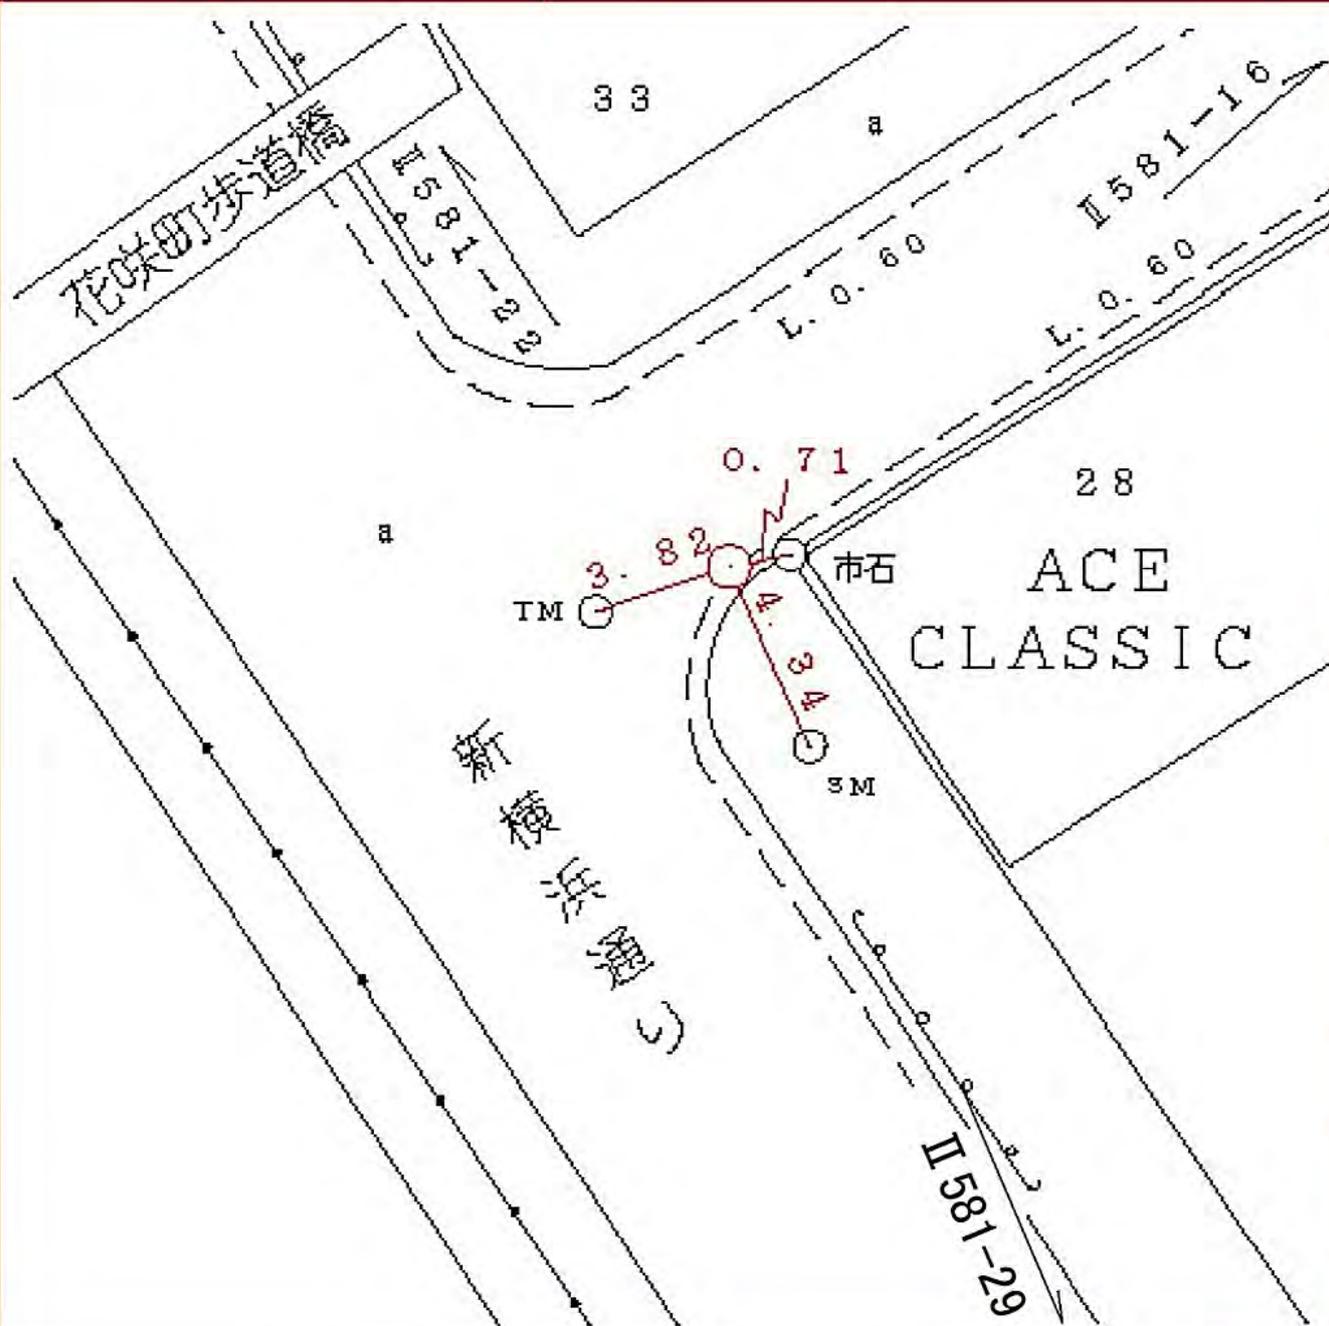

所在地

標識ノ種類

点番号

線番号

金属標。鋌。木杭

16


Ⅱ581

キザミ

図

要

西區みなとみらい団丁目三番地先

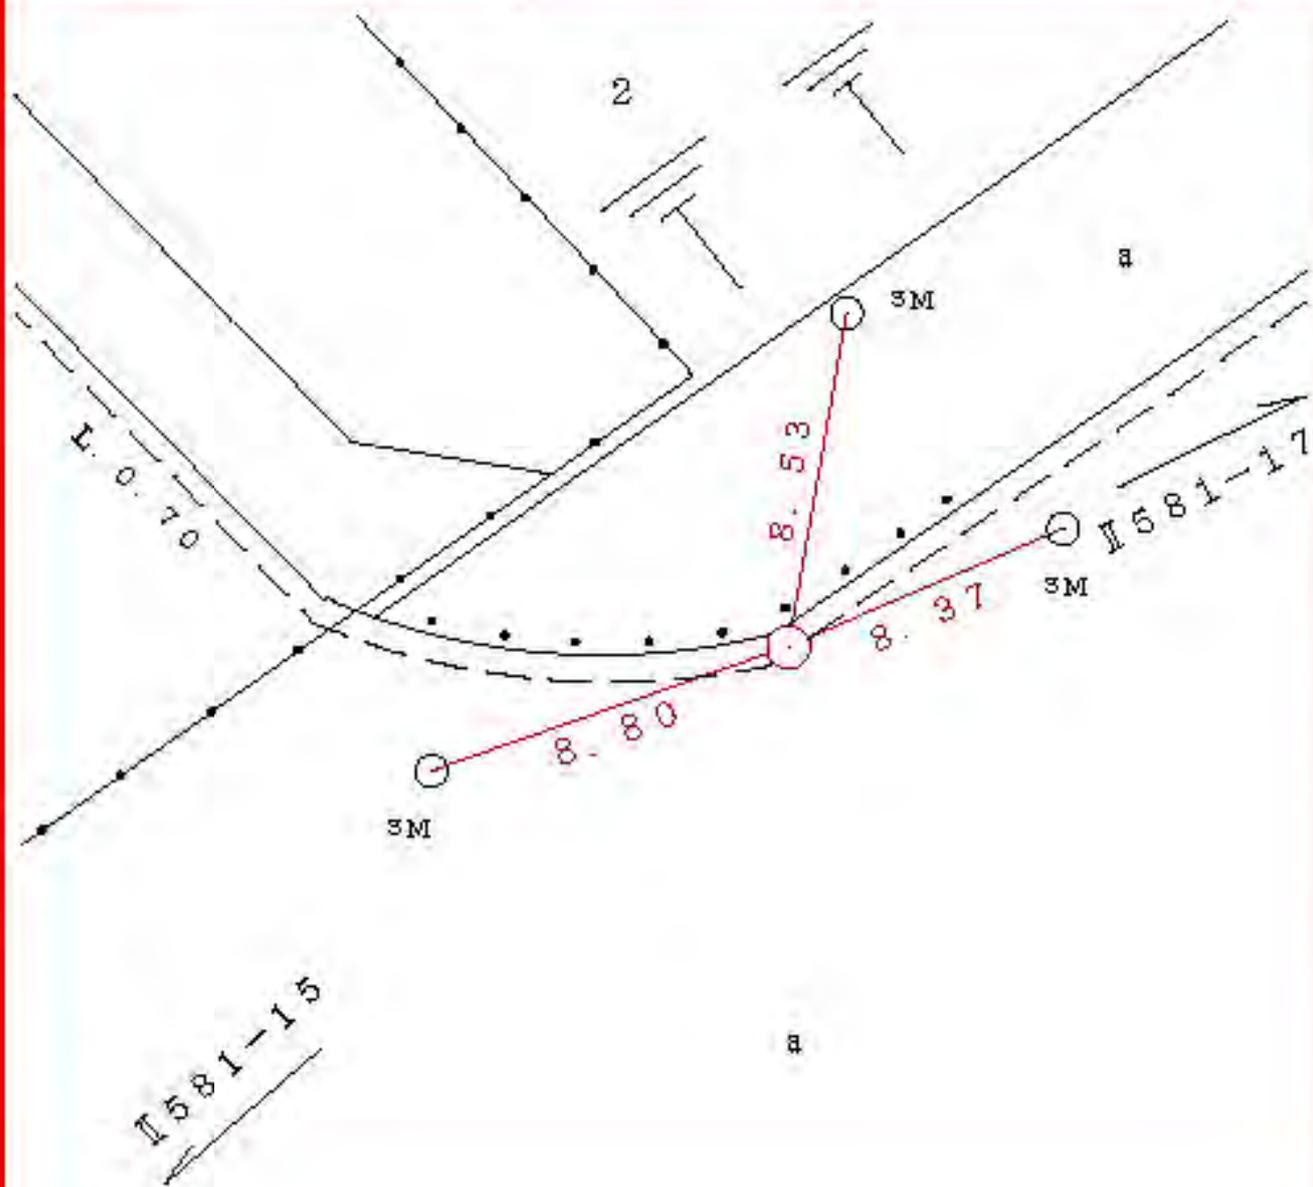

所在地

標識ノ種類

点番号

線番号

金属標。鋳。木杭

17


Ⅱ581

キザミ

図

要

西区みなとみらい二丁目三番地先

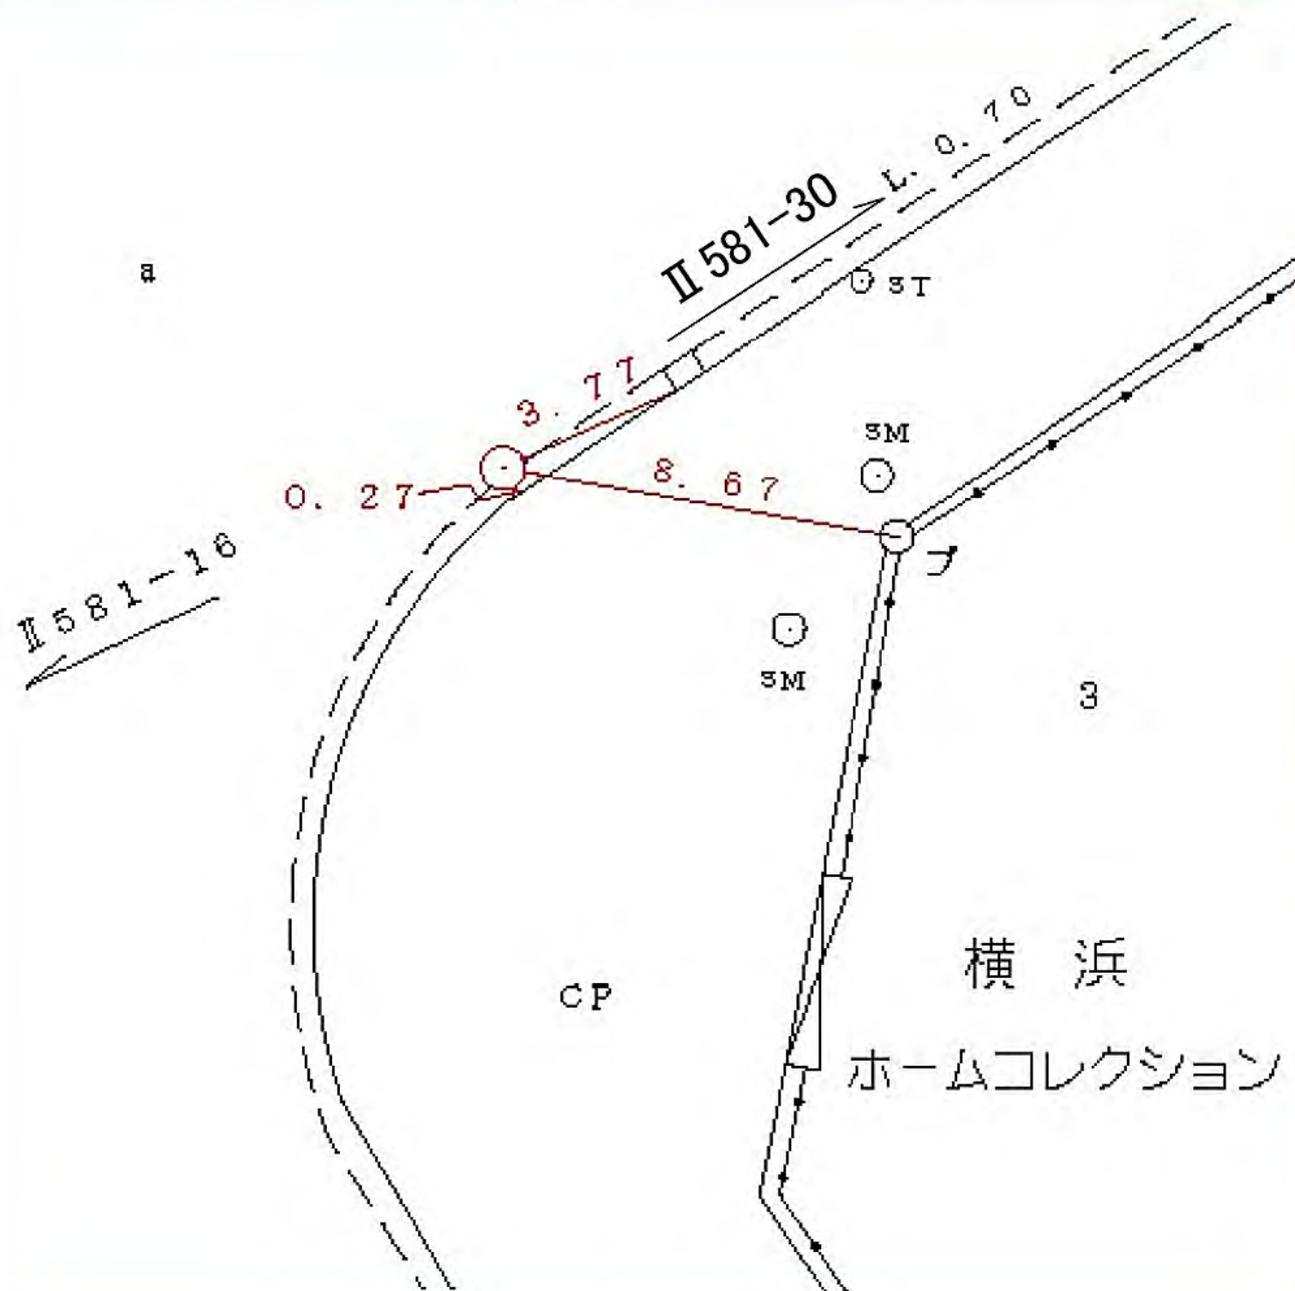

線番号

点番号

標識ノ種類

所在地

Ⅱ581

18

金属標。鋸。木杭

キザミ


要

図

西区みなとみらい四丁目六番地先


6

工事中

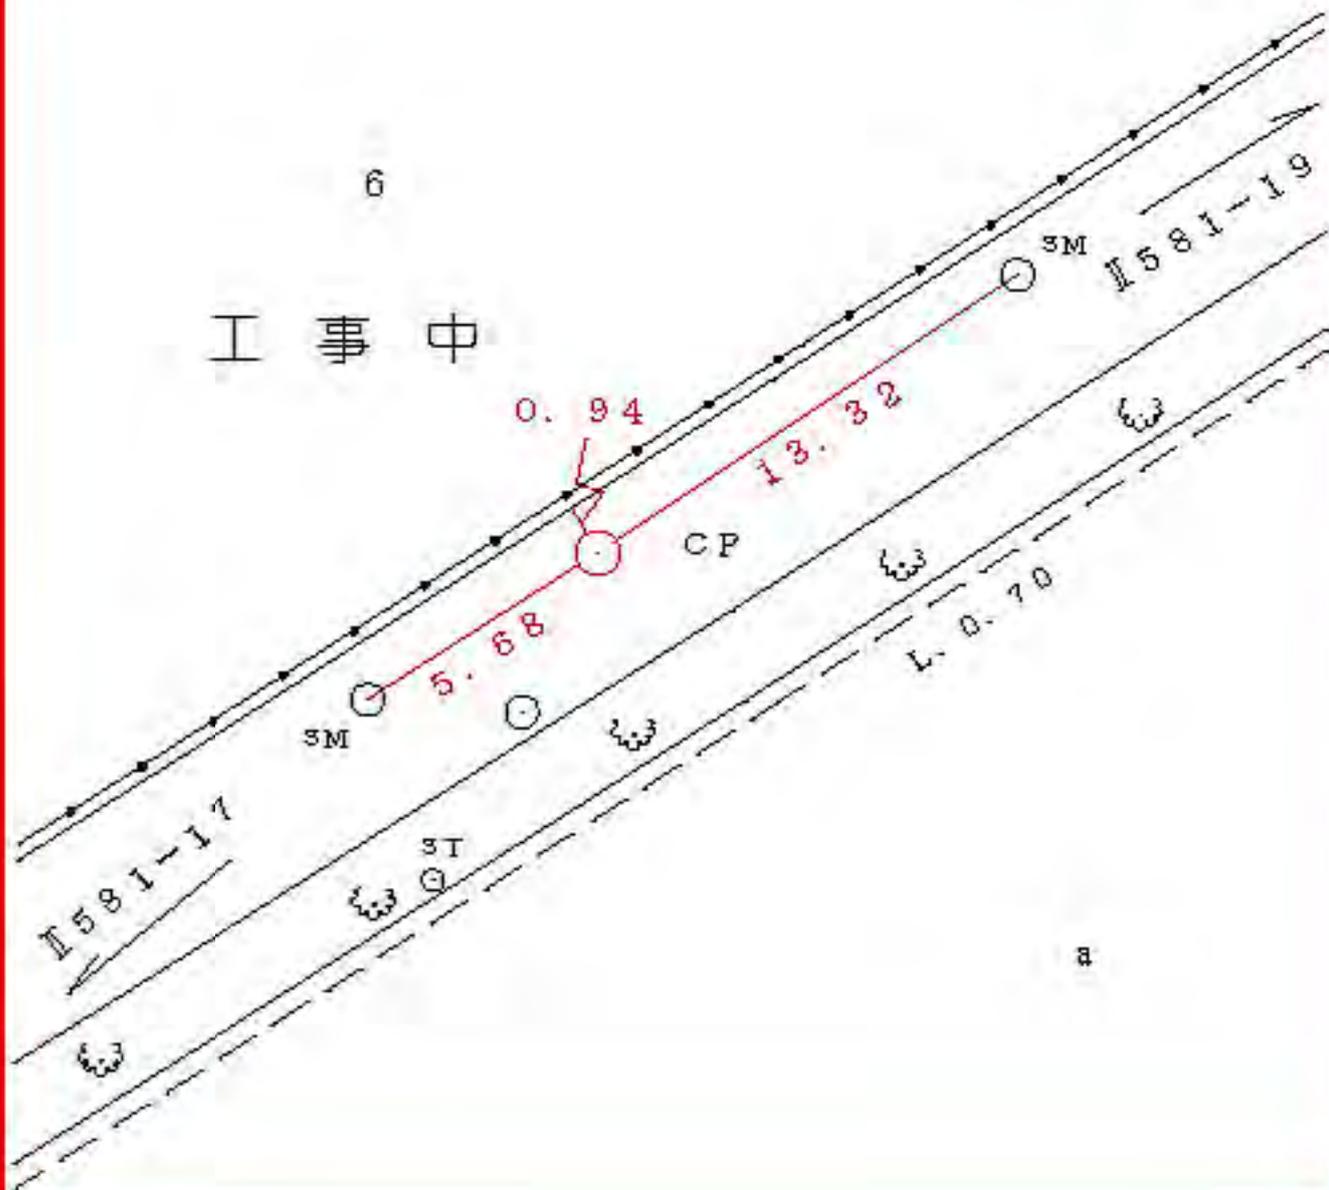

a

線番号	点番号	標識ノ種類	所在地
Ⅱ581	19	<div style="border: 1px solid black; border-radius: 50%; width: 60px; height: 60px; display: flex; align-items: center; justify-content: center; margin: 0 auto;"> 金属標 </div> 。 鋸 。 木杭	西區みなとみらい四丁目九番地先
要 図		キザミ	

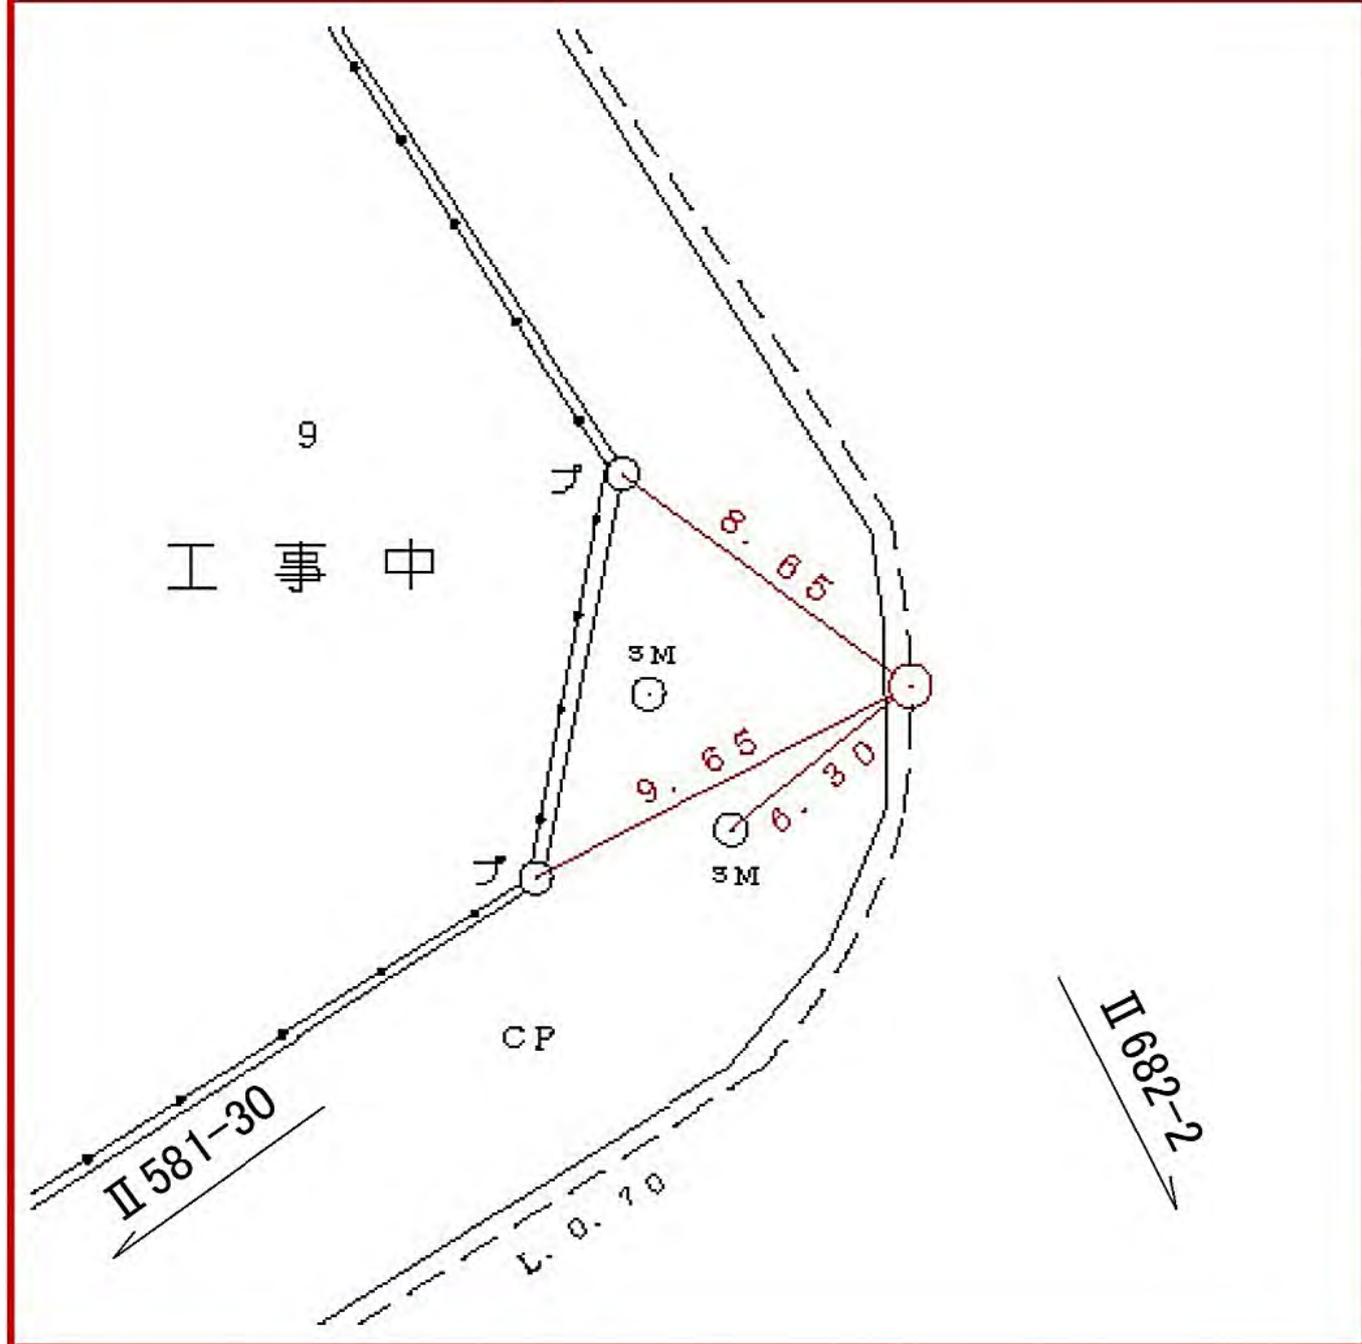

所在地

標識ノ種類

点番号

線番号

金属標。鋏。木杭

20

Ⅱ581

キザミ

要 図

西区戸部本町十七ノ二番地先



所在地

標識ノ種類

点番号

線番号

西区戸部町五丁目一九七番地先

金属標。鋌。木杭

21


Ⅱ581

キザミ

要 図



線番号	点番号	標識ノ種類	所在地
Ⅱ 581	23	<div style="border: 1px solid red; border-radius: 50%; width: 60px; height: 60px; display: flex; align-items: center; justify-content: center; margin: 0 auto;"> 金属標・鋸・木杭 </div> <p style="text-align: center;">キザミ</p>	西区戸部町五丁目一九三番地先
要 図			

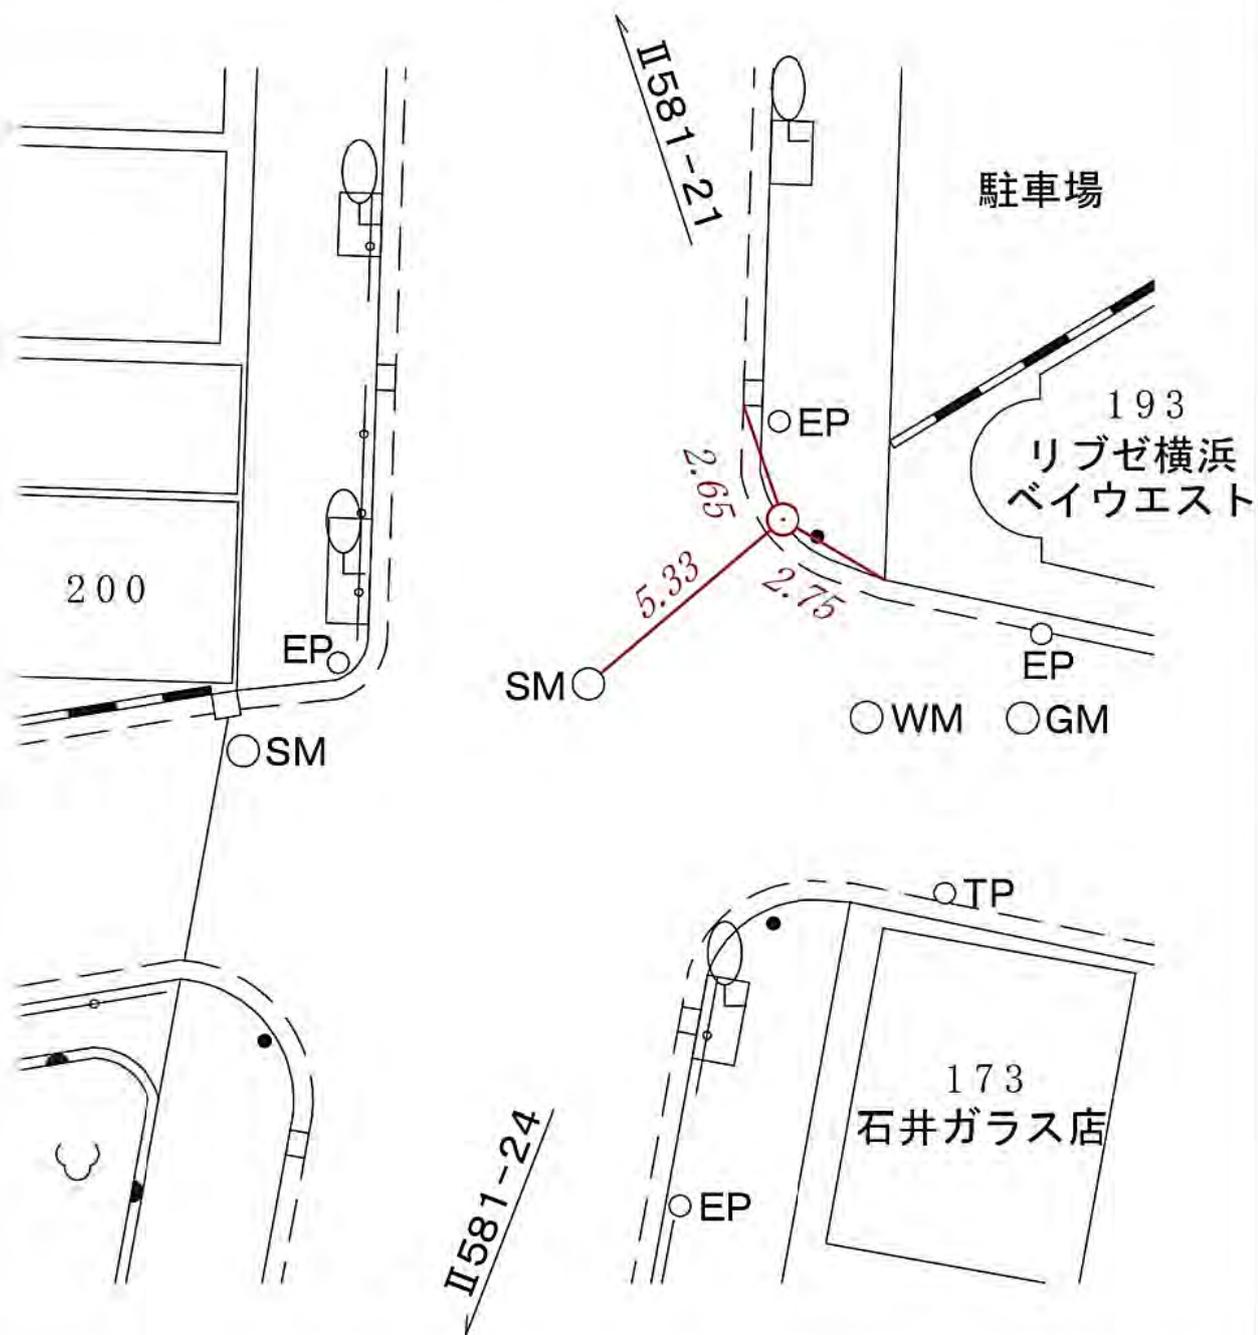

所在地

標識ノ種類

点番号

線番号

金属標・鋸・木杭

24

II 581


キザミ

西区戸部町四丁目一三一―一番地先

要 図




線番号	点番号	標識ノ種類	所在地
Ⅱ 581	25	<div style="border: 1px solid red; border-radius: 50%; width: 60px; height: 60px; display: flex; align-items: center; justify-content: center; margin: 0 auto;"> ● ○ ● ○ </div> <p style="text-align: center; margin-top: 10px;">キザミ</p>	西区戸部町三丁目六〇番地先
要 図			

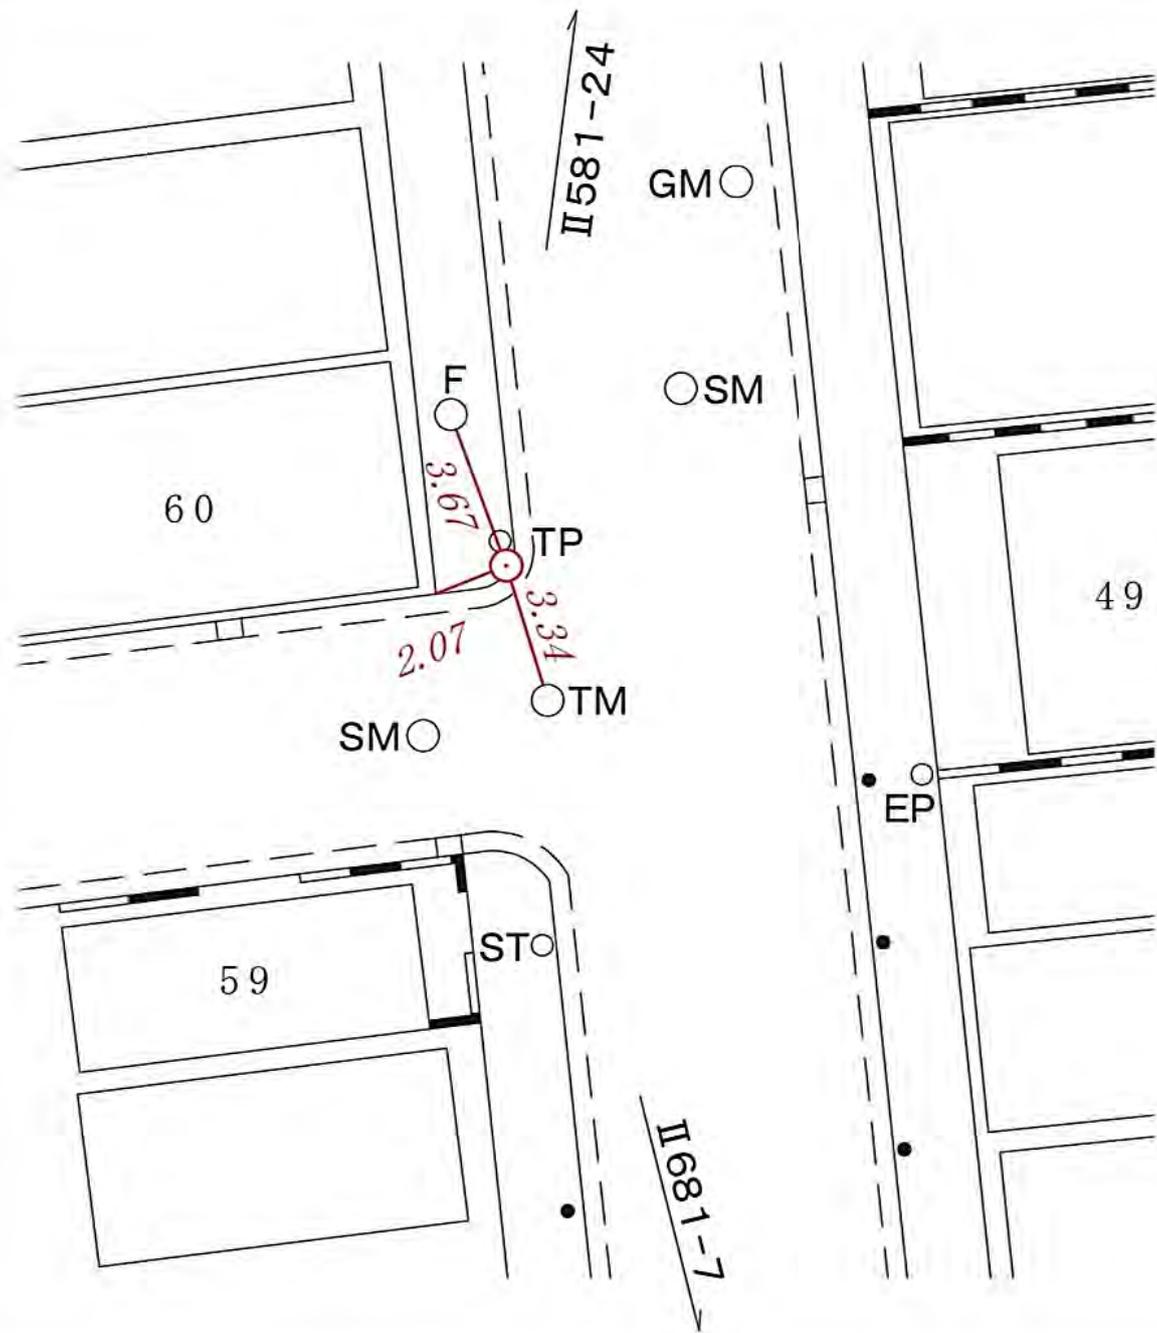


線番号	点番号	標識ノ種類	所在地
II 581	26	<div style="border: 1px solid red; border-radius: 50%; width: 60px; height: 60px; display: flex; align-items: center; justify-content: center; margin: 0 auto;"> 金属標 </div> ・ 鋸 ・ 木杭 キザミ	西区紅葉ヶ丘五三番地先
要 図			



線番号	点番号	標識ノ種類	所在地
II 581	27	<div style="border: 1px solid red; border-radius: 50%; width: 60px; height: 60px; display: flex; align-items: center; justify-content: center; margin: 0 auto;"> 金属標・鋌・木杭 </div> <p style="text-align: center;">キザミ</p>	西区宮崎町五八一一番地先
要 図			

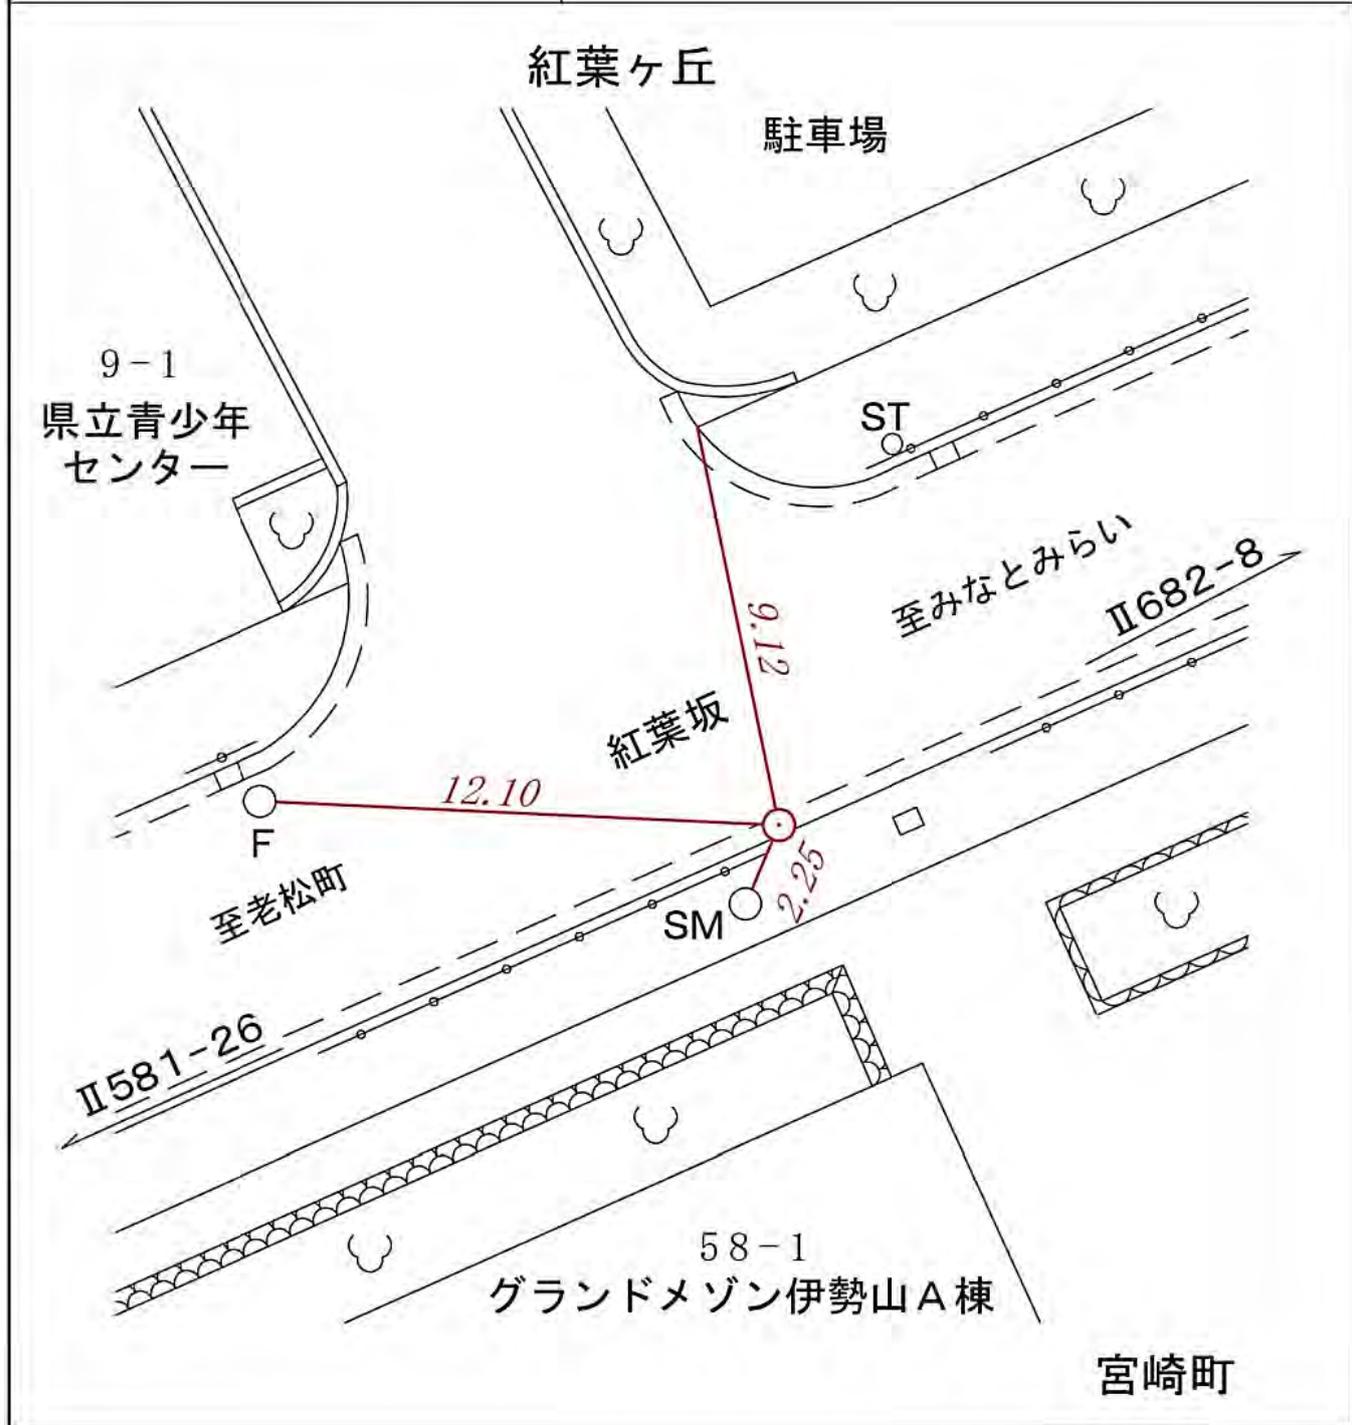

線番号	点番号	標識ノ種類	所在地
Ⅱ 581	28	<div style="border: 1px solid red; border-radius: 50%; width: 60px; height: 60px; display: flex; align-items: center; justify-content: center; margin: 0 auto;"> 金 属 標 ・ 鋸 ・ 木 杭 </div> <p style="text-align: center; margin-top: 10px;">キザミ</p>	<p style="font-size: 24px; font-weight: bold;">西 区 花 咲 町 四 丁 目 一 〇 七 ー 六 番 地 先</p>
要 図			

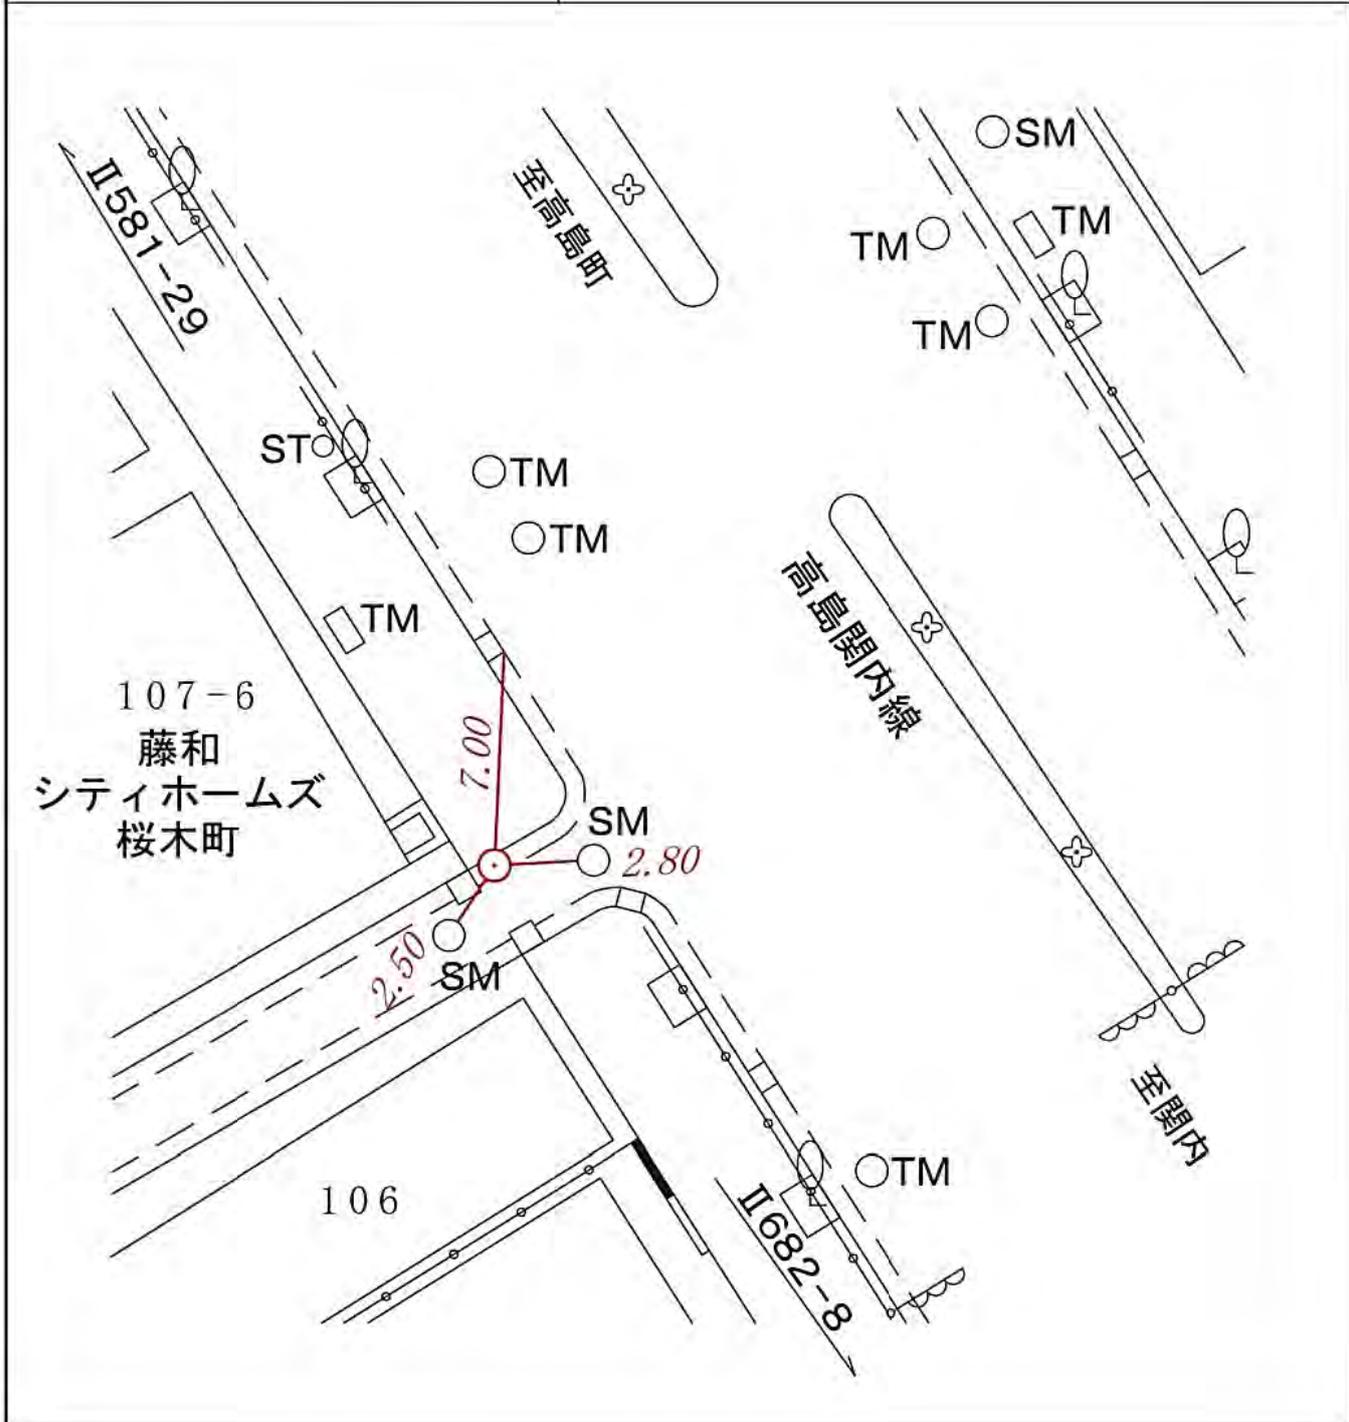

所在地

西区花咲町五丁目一三一―四番地先

標識ノ種類

金属標・鋸・木杭

キザミ


点番号

29


線番号

II 581

要 図

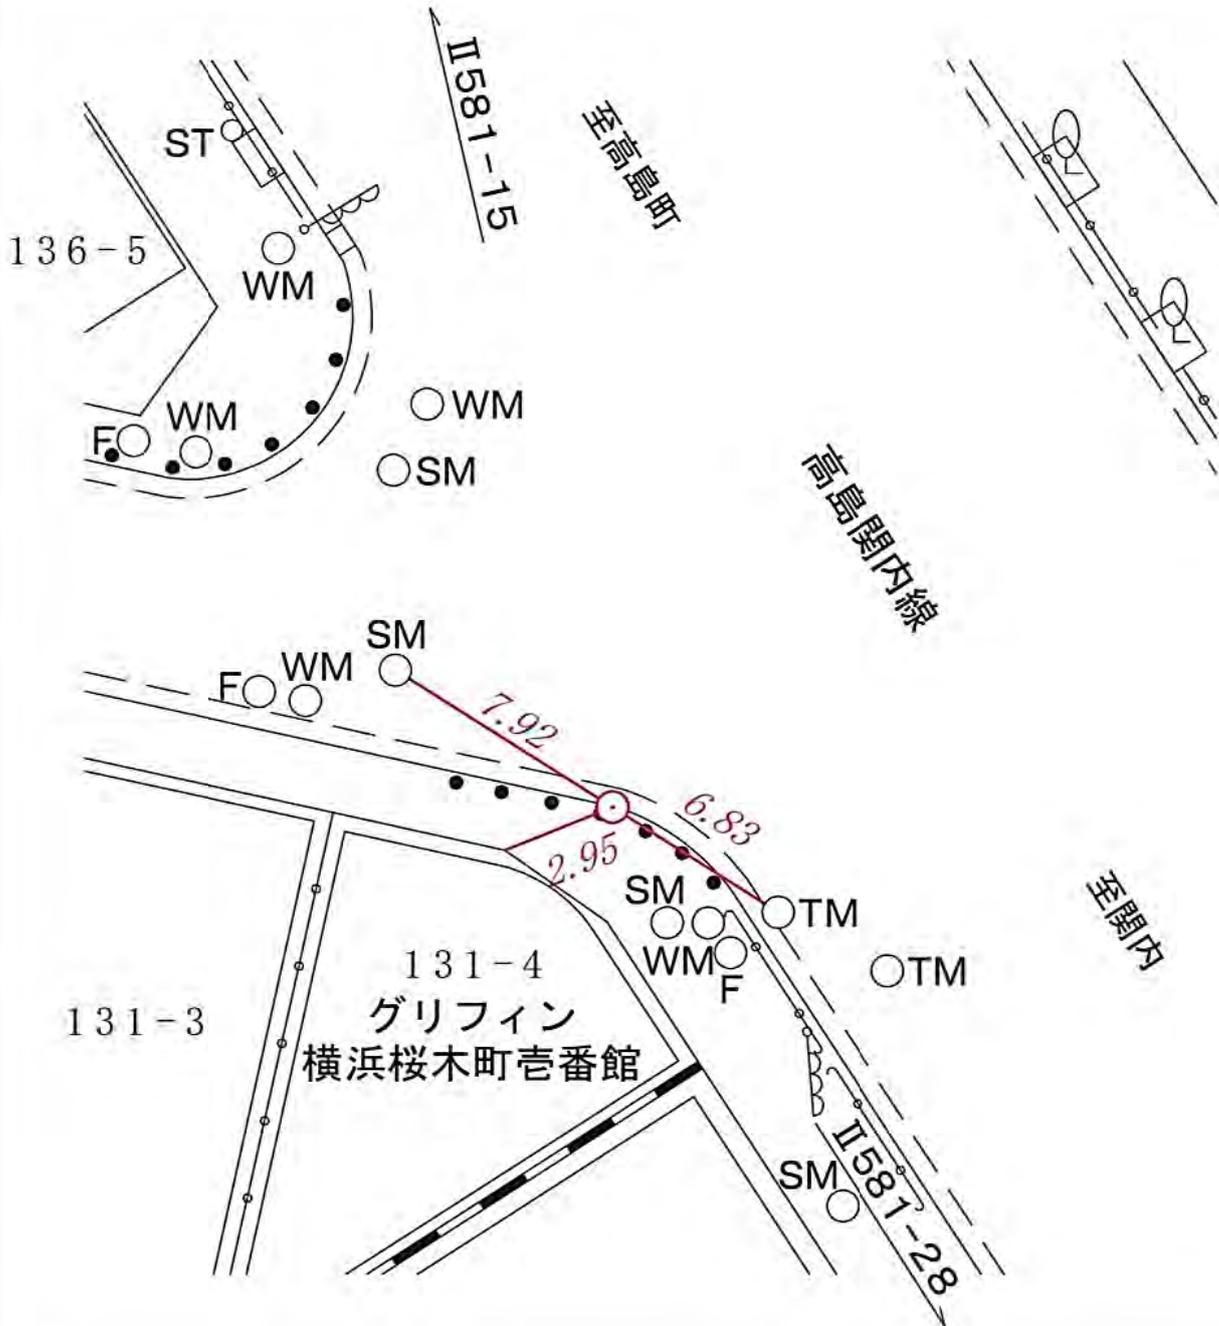

線番号	点番号	標識ノ種類	所在地
II 581	30	<div style="border: 1px solid red; border-radius: 50%; width: 50px; height: 50px; display: flex; align-items: center; justify-content: center; margin: 0 auto;"> 金属標・鋸・木杭 </div> <p style="text-align: center;">キザミ</p>	西区みなとみらい三丁目四―一 番地先
要 図			

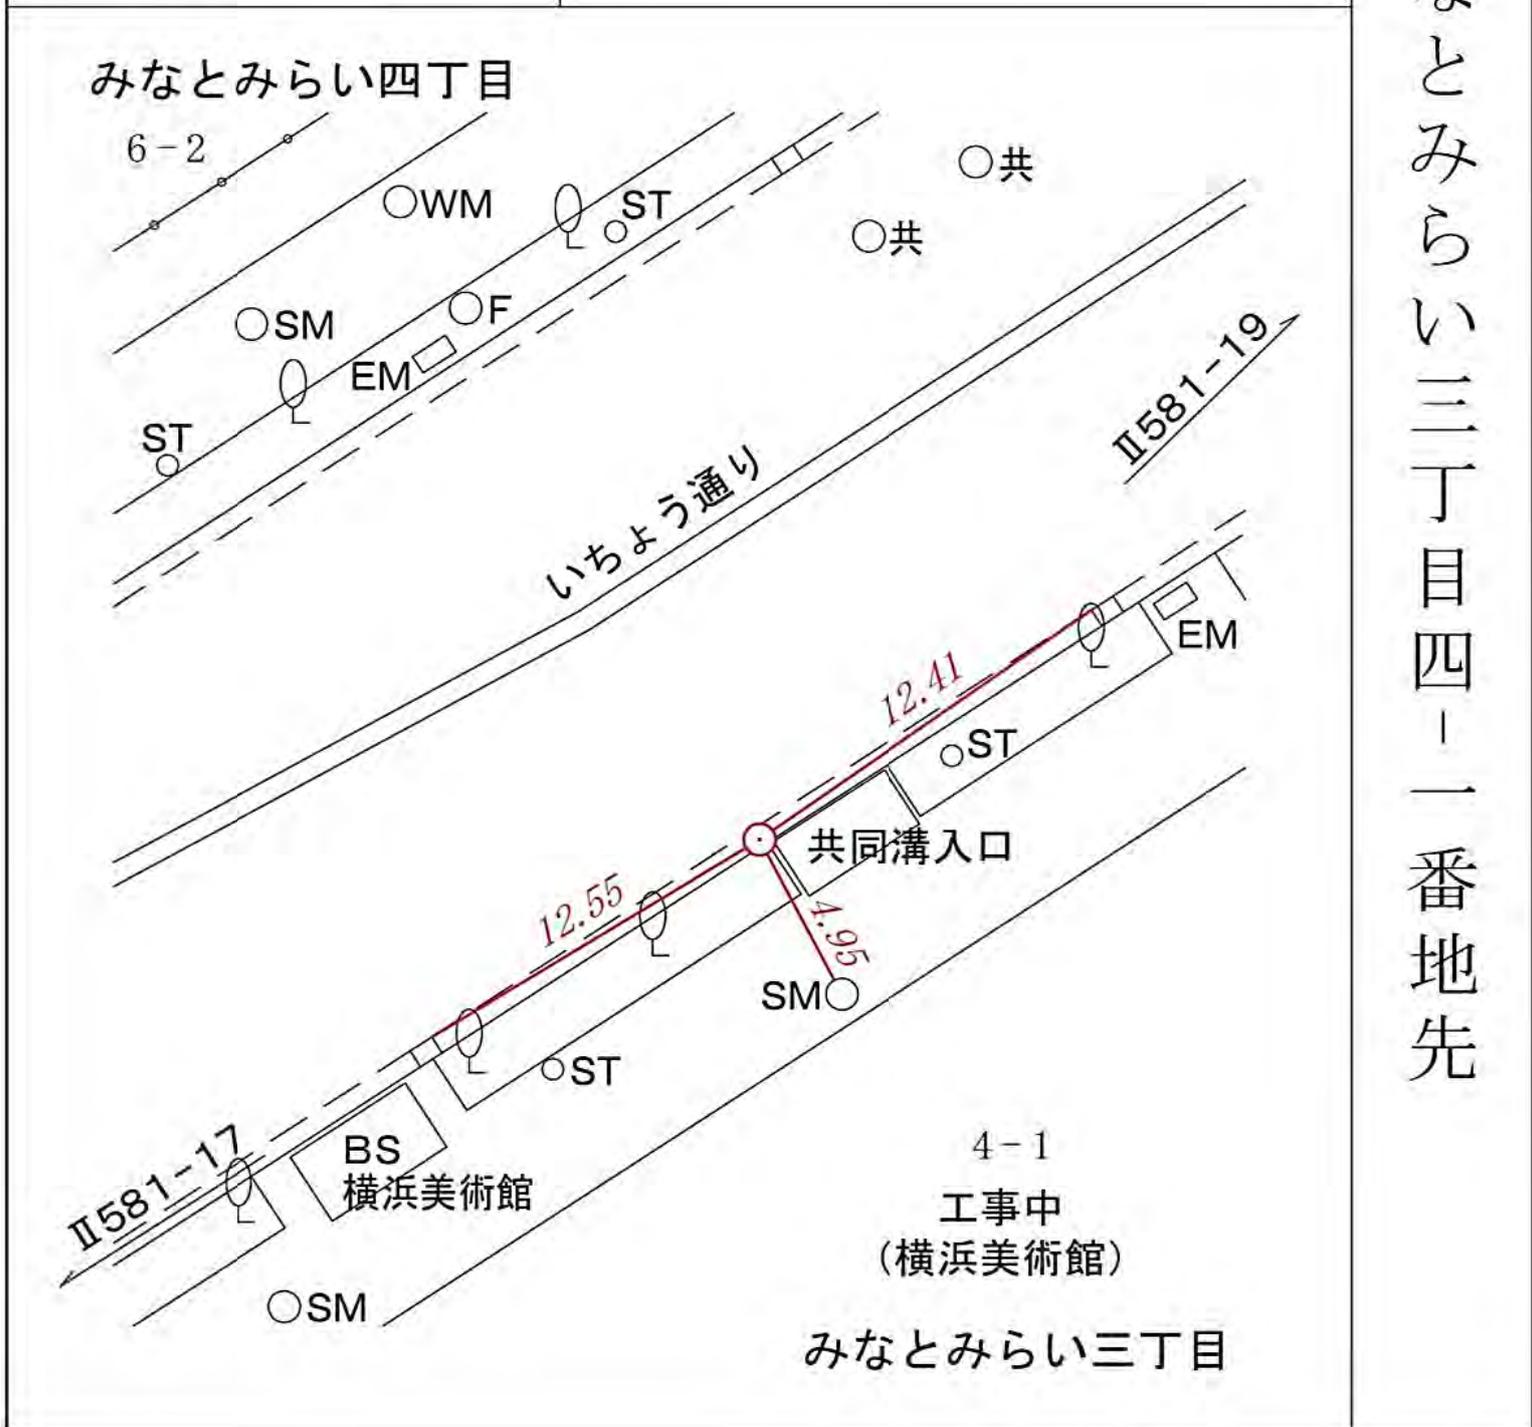

所在地

金沢区東朝比奈一丁目五十一番地先

標識ノ種類

金属標。鋏。木杭

キザミ


点番号

1

線番号

Ⅱ582

要 図

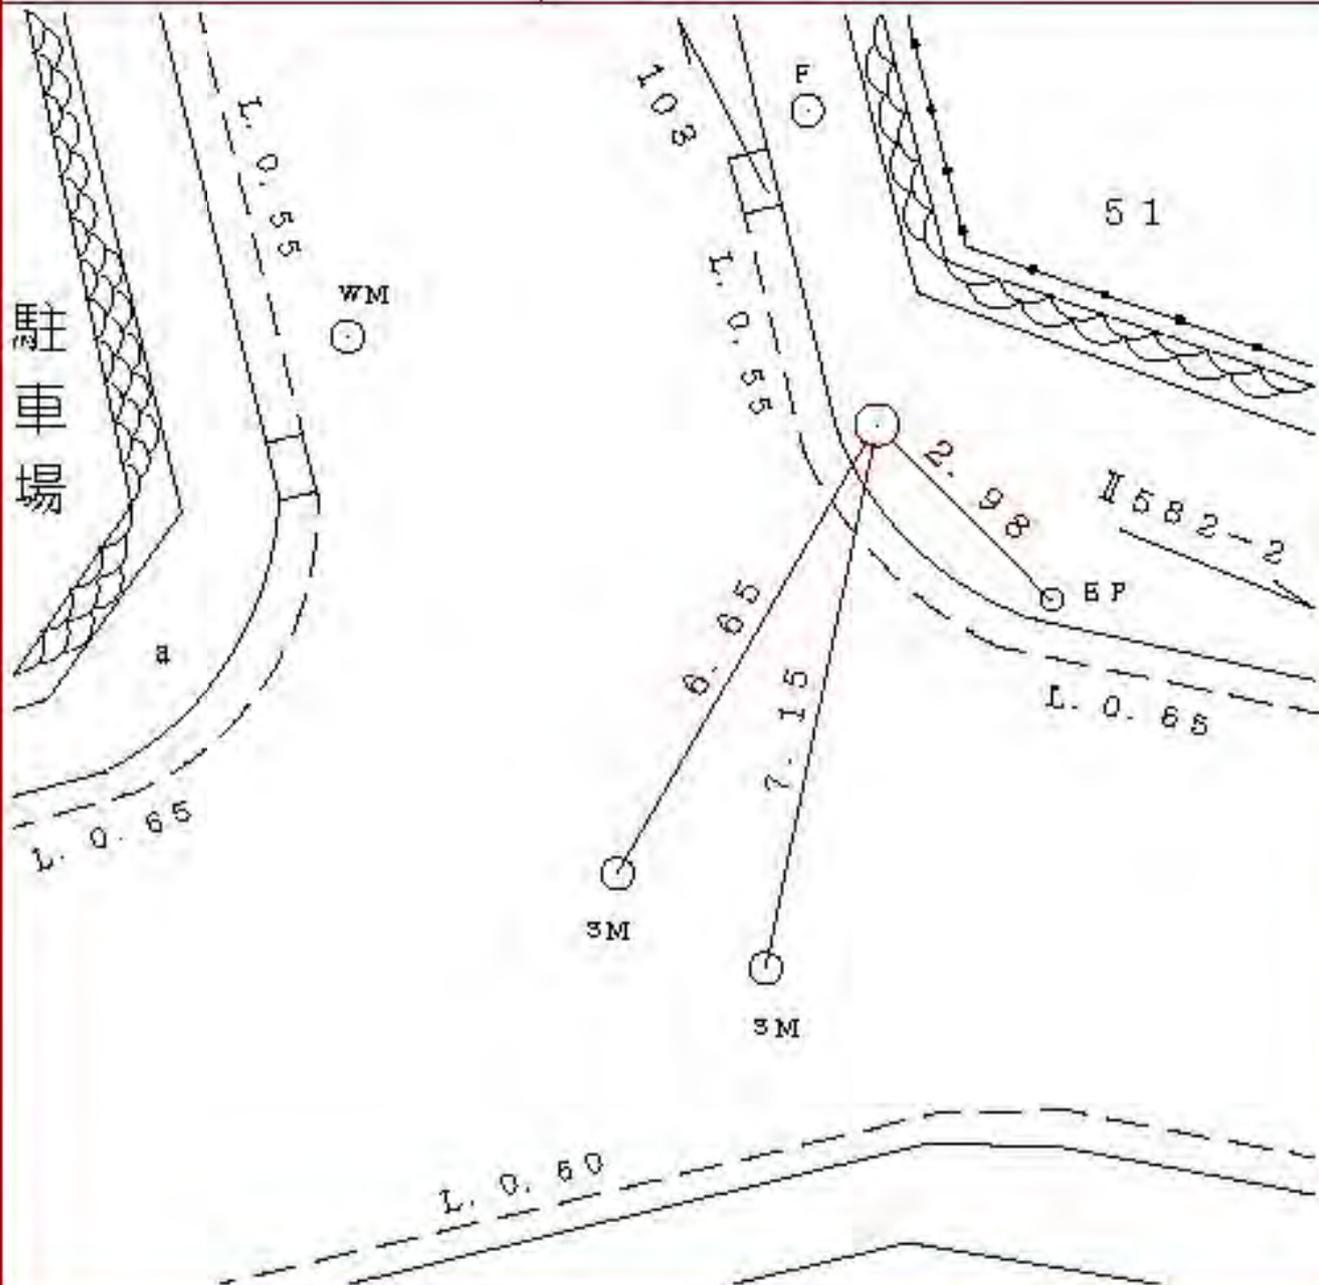

所在地

標識ノ種類

点番号

線番号

金属標。鋌。木杭


2

Ⅱ582

キザミ

要 図

金沢区六浦五丁目三三二ノ十一番地先

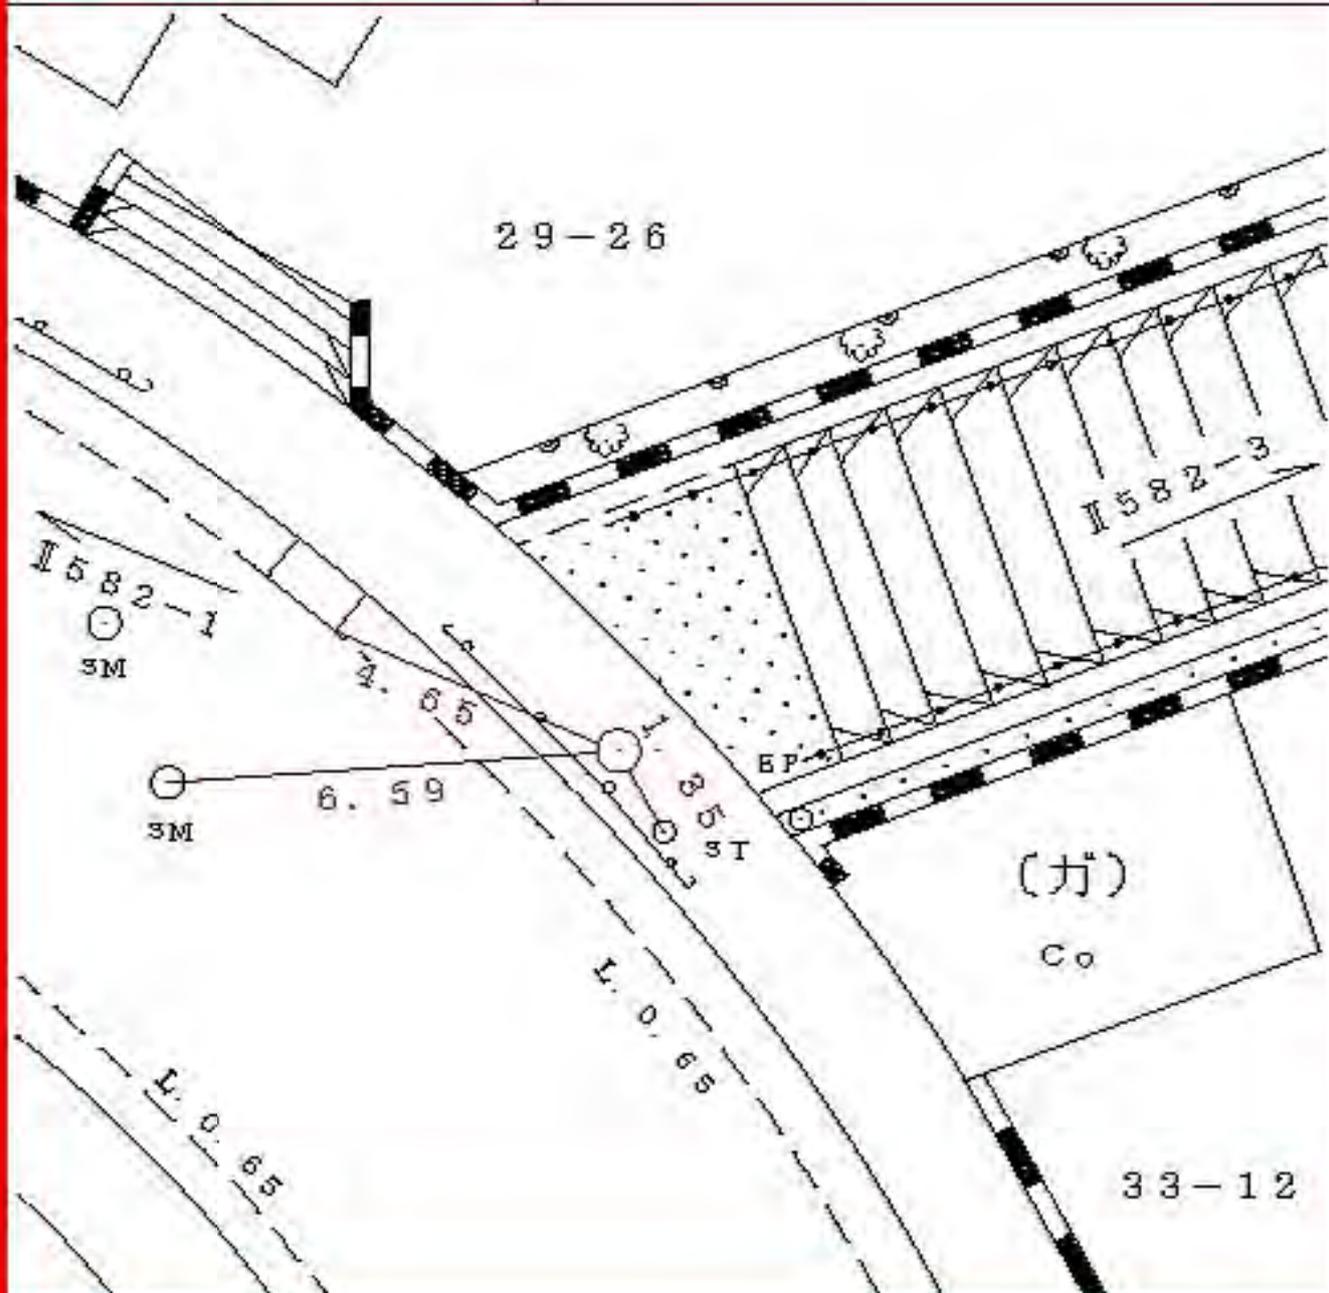

所在地

金沢区六浦五丁目二八ノ十八番地先

標識ノ種類

金属標。鋌。木杭

キザミ


点番号

3

線番号

Ⅱ582

要 図

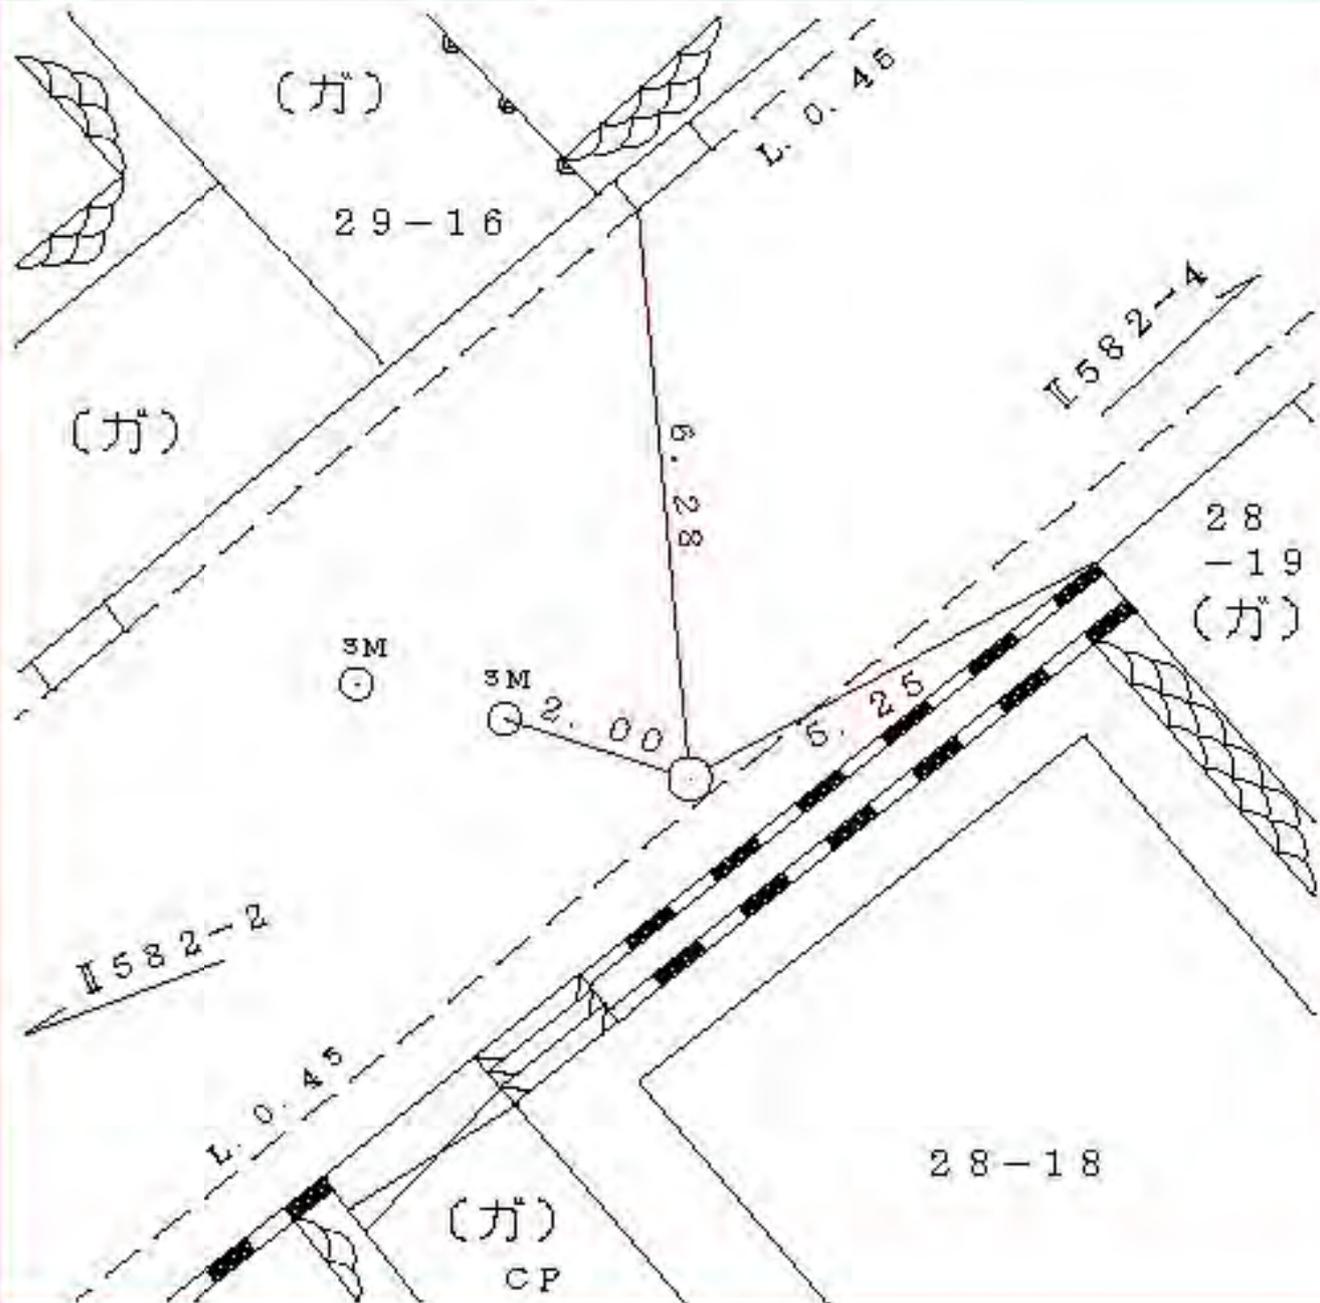

所在地

金沢区六浦五丁目一九番地先

標識ノ種類

金属標。鋏。木杭

キザミ


点番号

4

線番号

Ⅱ582

要 図

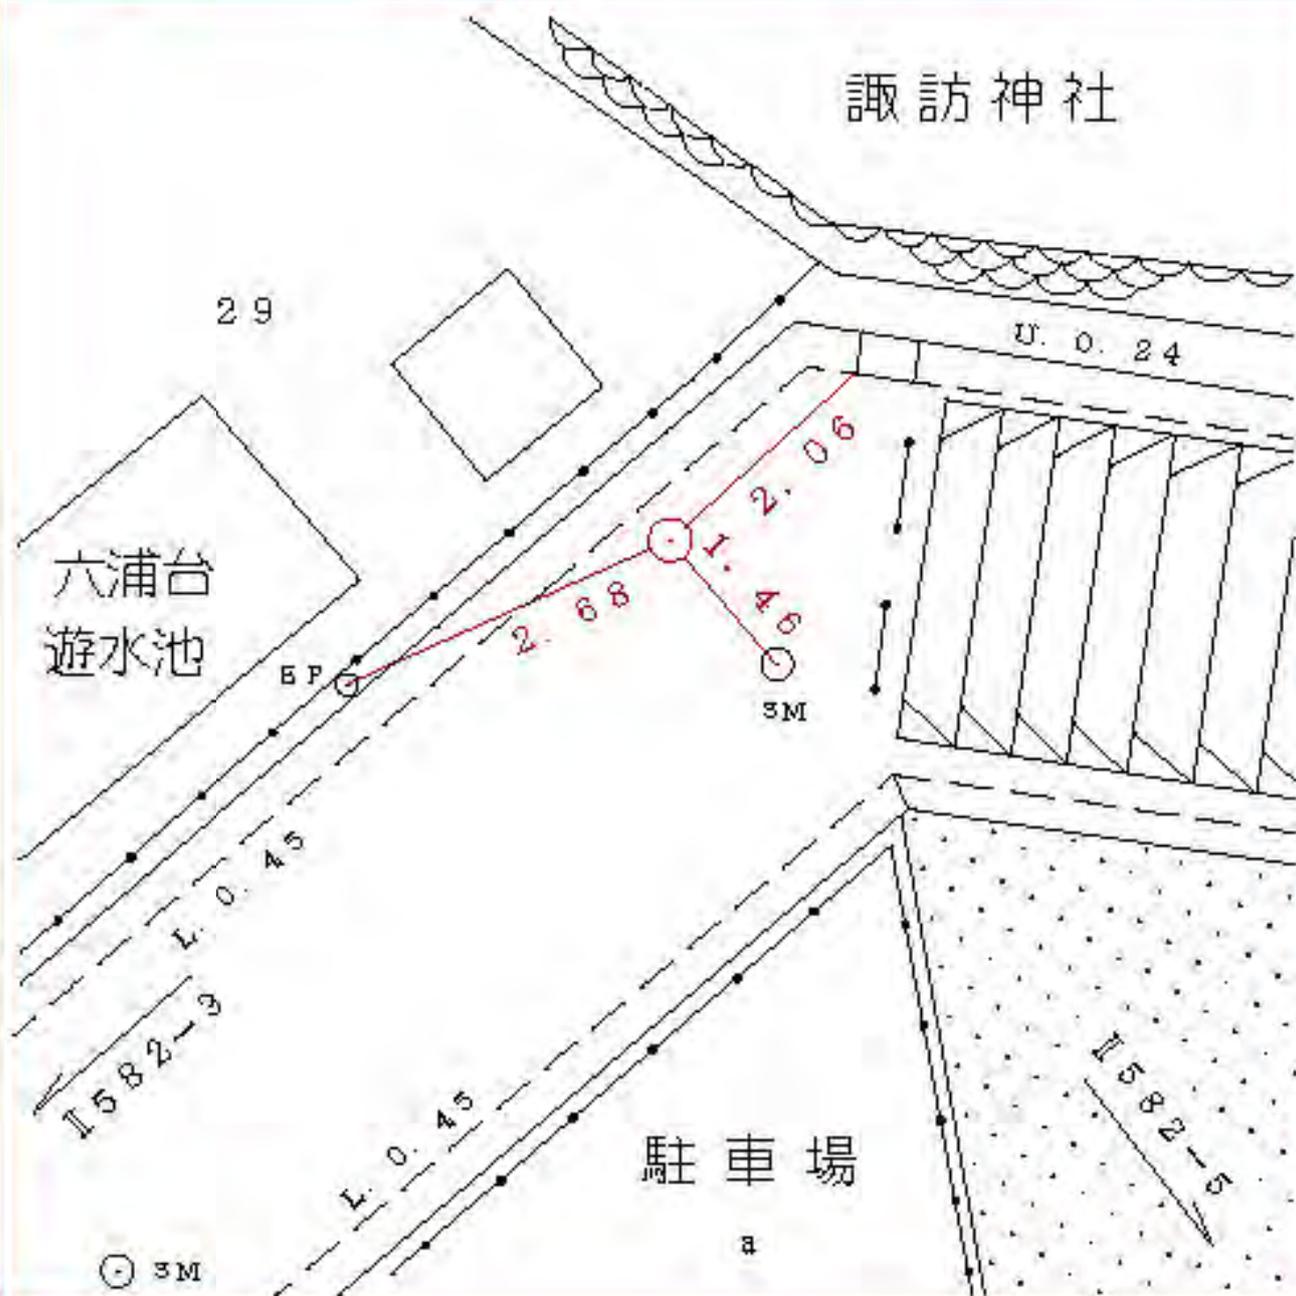

所在地

金沢区六浦五丁目二番地先

標識ノ種類

金属標。鋌。木杭

キザミ


点番号

5

線番号

Ⅱ582

要 図

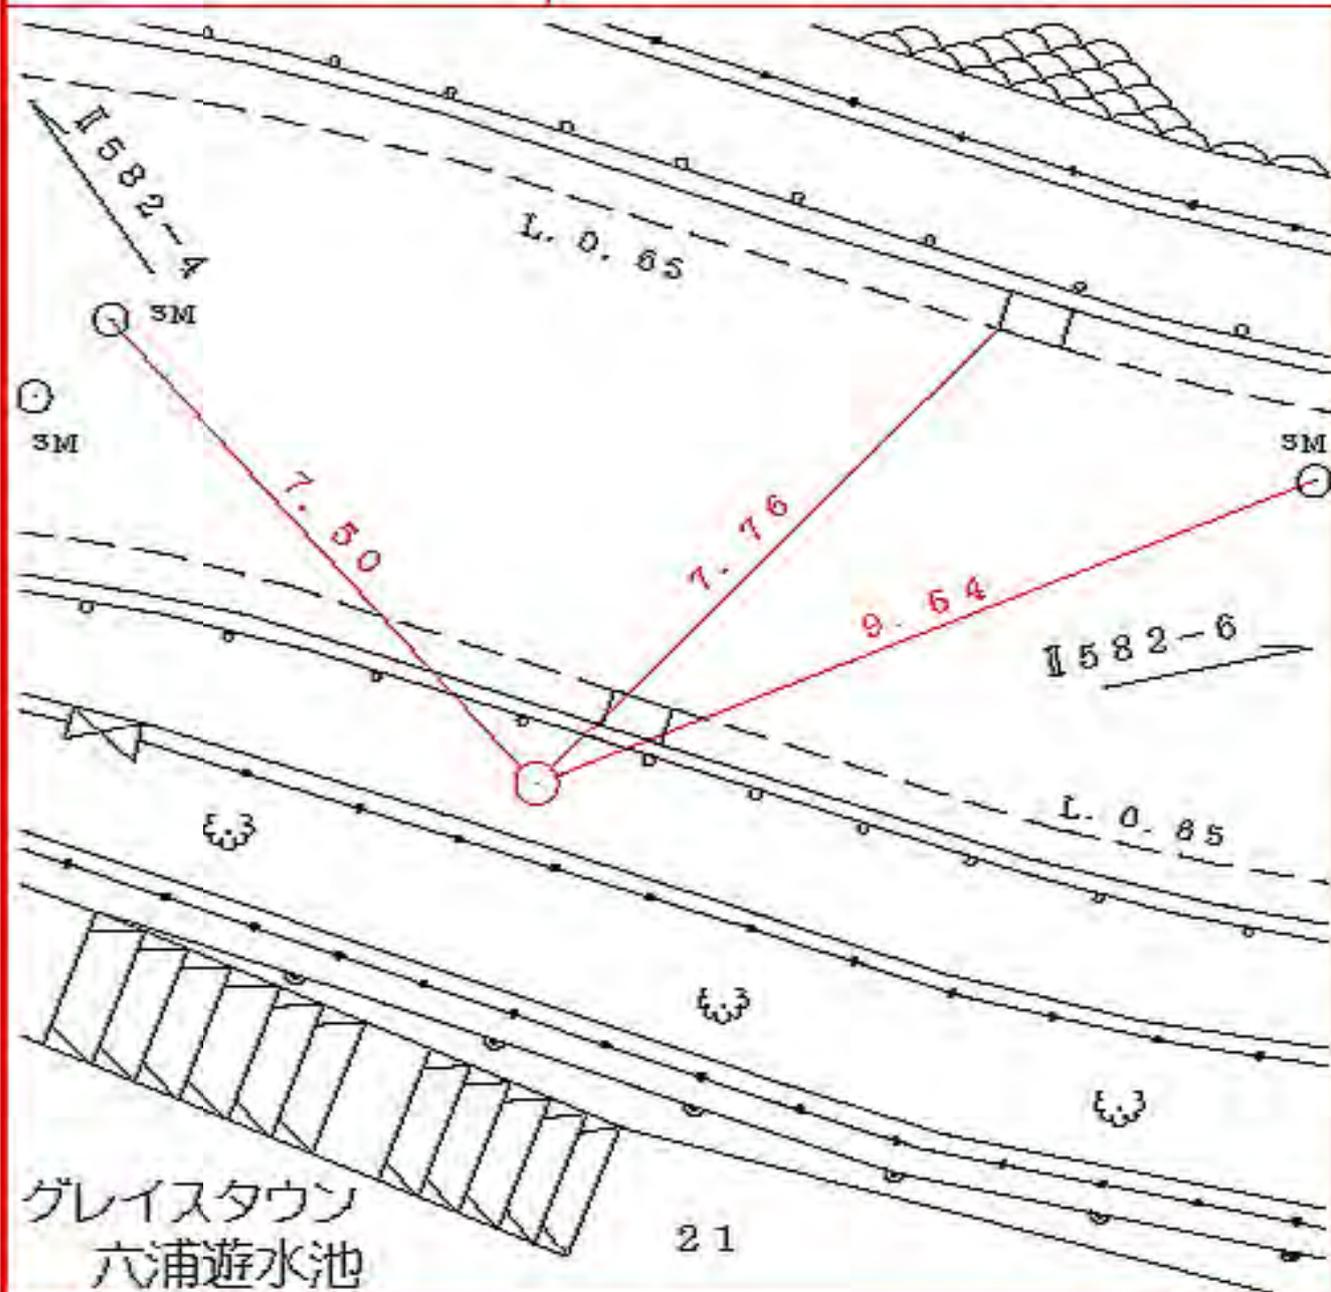

所在地

金沢区六浦二丁目六ノ十一番地先

標識ノ種類

金属標。鋏。木杭

キザミ


点番号

8

線番号

Ⅱ582

要 図

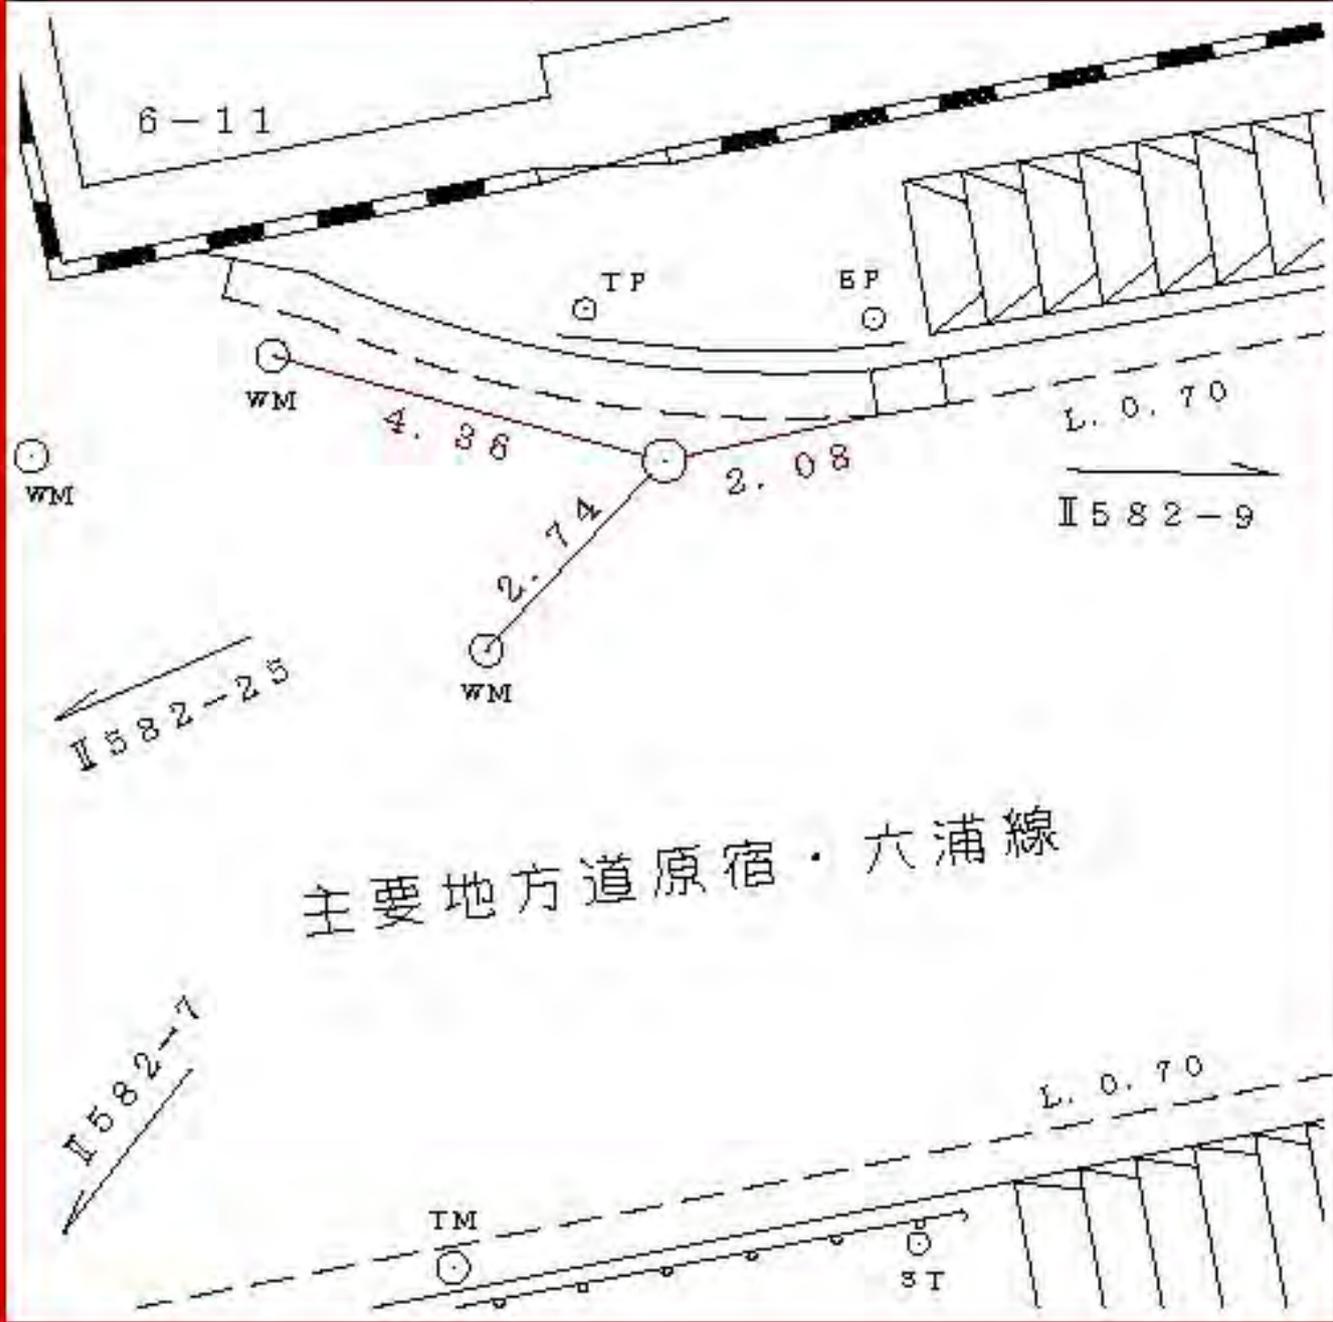

所在地

金沢区六浦四丁目十一ノ二六番地先

標識ノ種類

金属標。鋸。木杭

キザミ


点番号

9


線番号

Ⅱ582

要 図

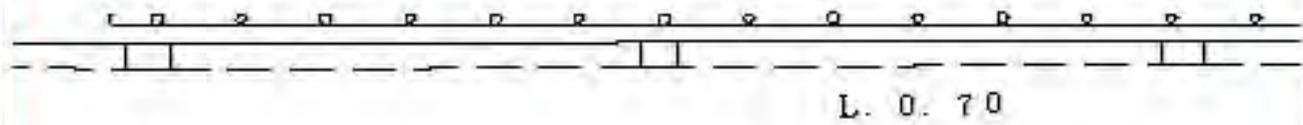

主要地方道原宿・六浦線

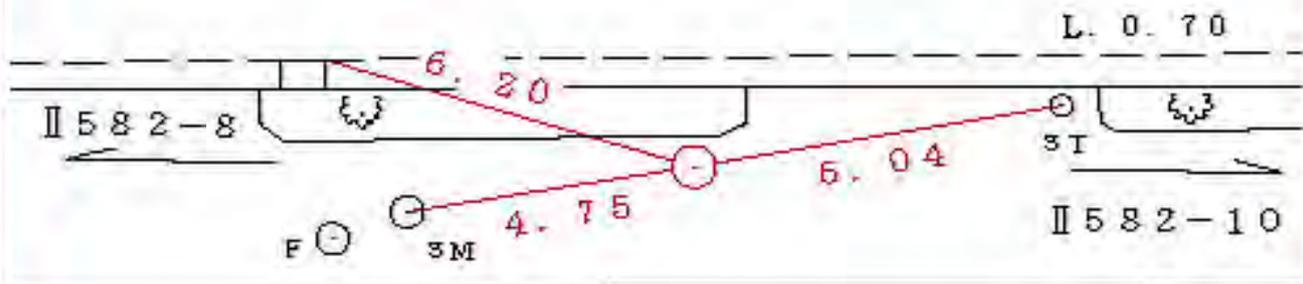

Co

11-36

MATUBESOEN' GEI

a

所在地

金沢区六浦四丁目十一ノ四四番地先

標識ノ種類

金属標。鋏。木杭

キザミ


点番号

10


線番号

Ⅱ582

要 図

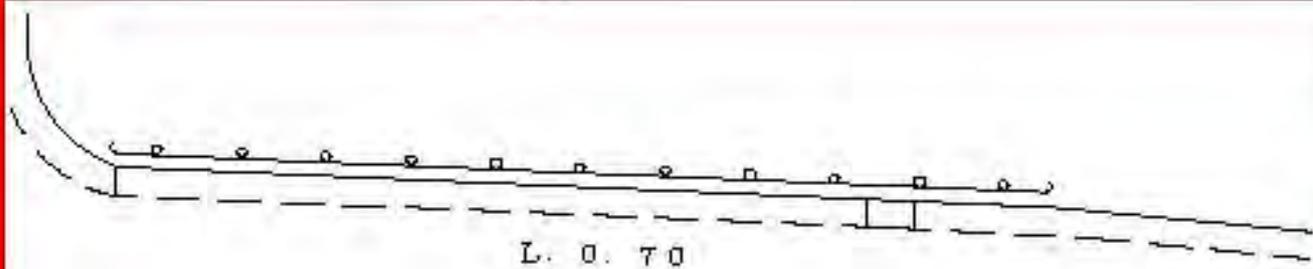

主要地方道原宿・六浦線

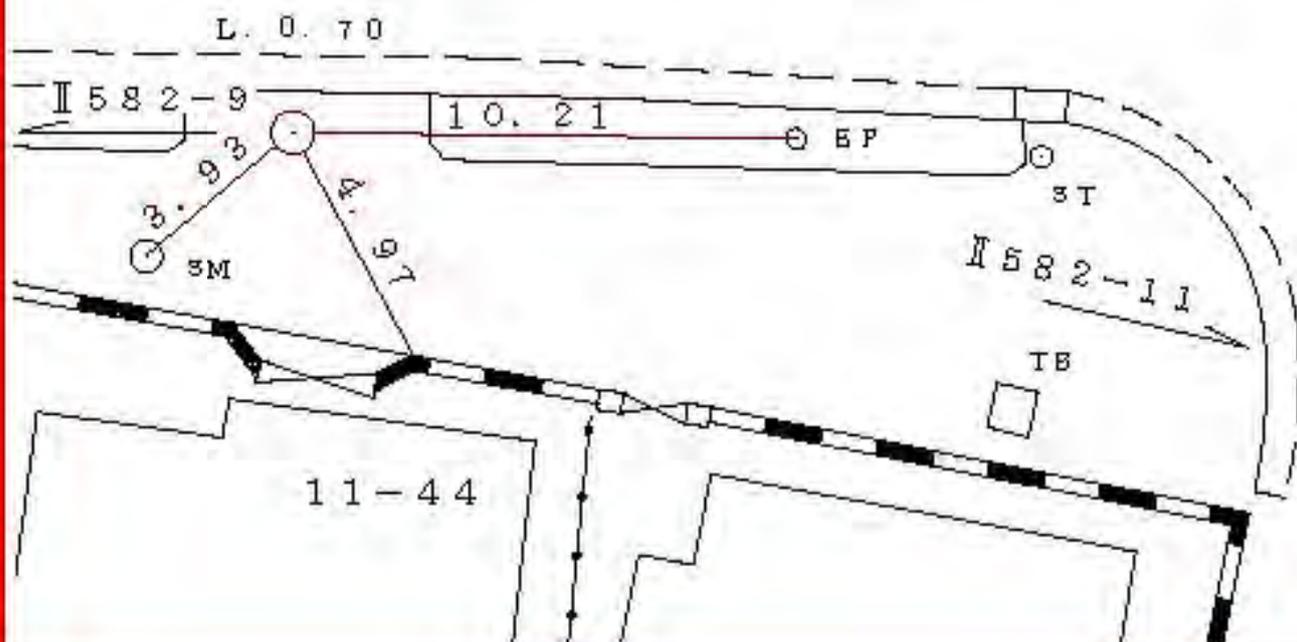

所在地

金沢区六浦二丁目二番地先

標識ノ種類

金属標。鋏。木杭

キザミ

点番号

11

線番号

Ⅱ582

要 図



所在地

金沢区六浦二丁目二ノ九番地先

標識ノ種類



金属標。鋏。木杭

キザミ

点番号

12

線番号

Ⅱ582

要 図



所在地

金沢区柳町十六番地先

標識ノ種類

金属標。鋏。木杭

キザミ


点番号

13

線番号

Ⅱ582

要 図

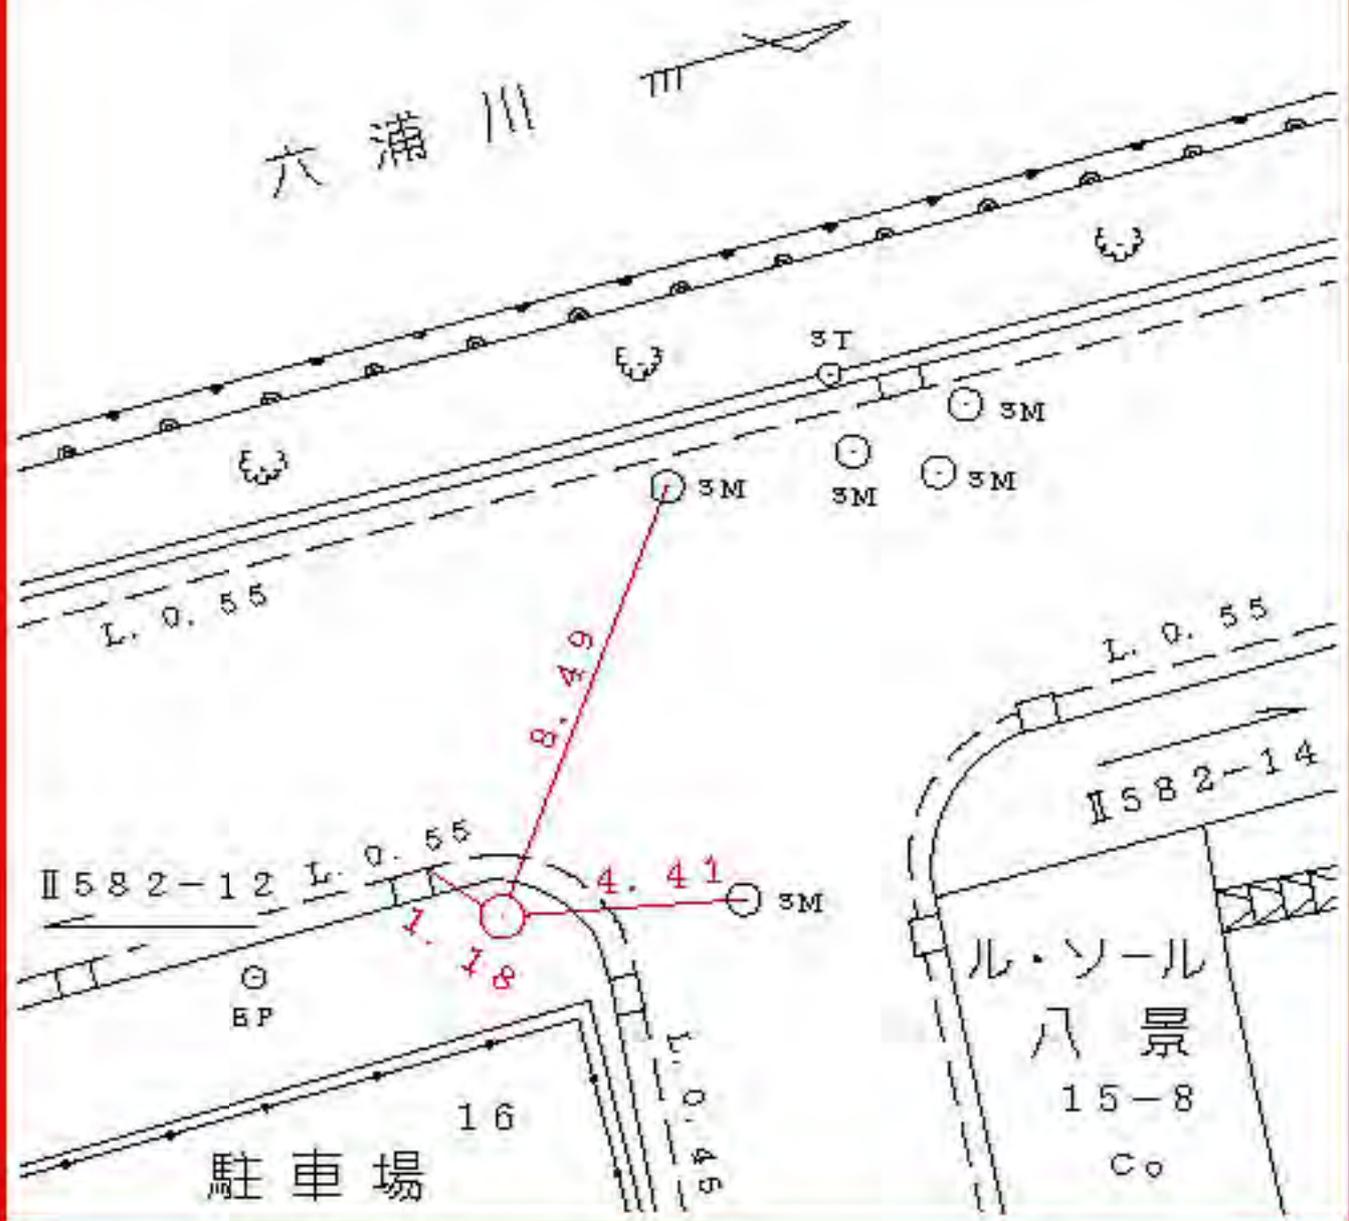

線
番
号

点
番
号

標 識 ノ 種 類

所
在
地

Ⅱ 5 8 2


1 5

金 属 標 。 鋸 。 木 杭

要 図

キザミ

金沢区柳町七ノ七番地先

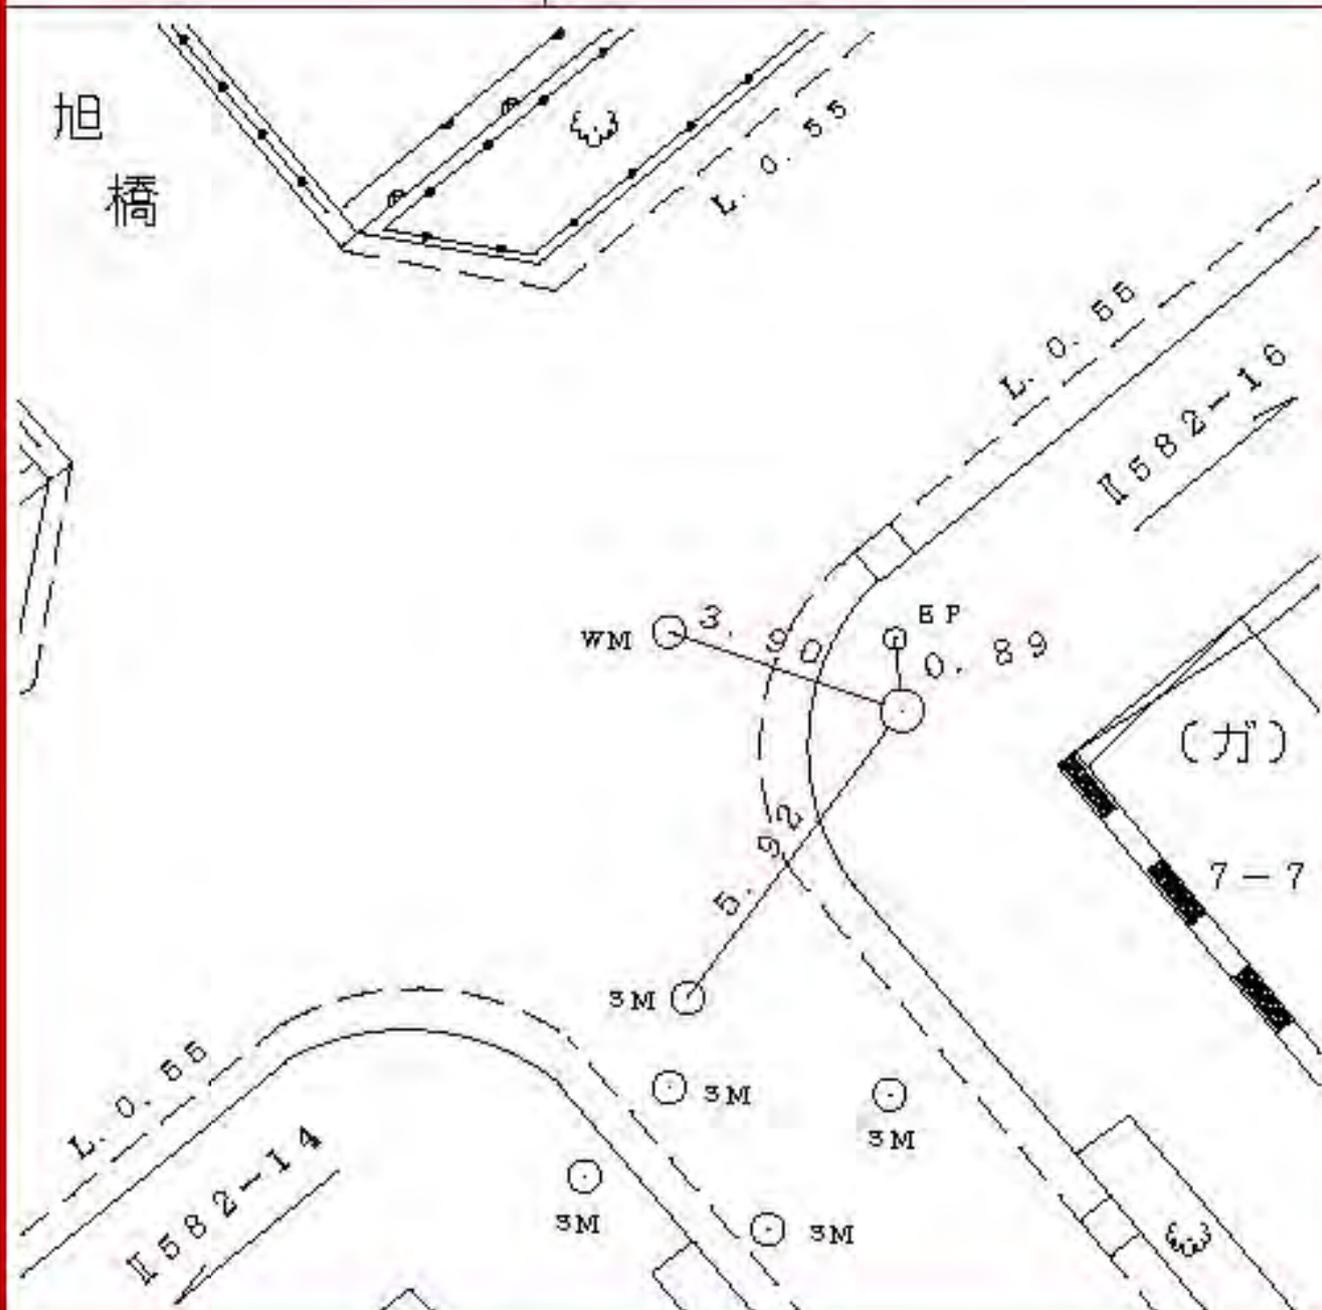

所在地

標識ノ種類

点番号

線番号

金属標。鋏。木杭

16


Ⅱ582

キザミ

図

要

金沢区柳町一ノ三番地先

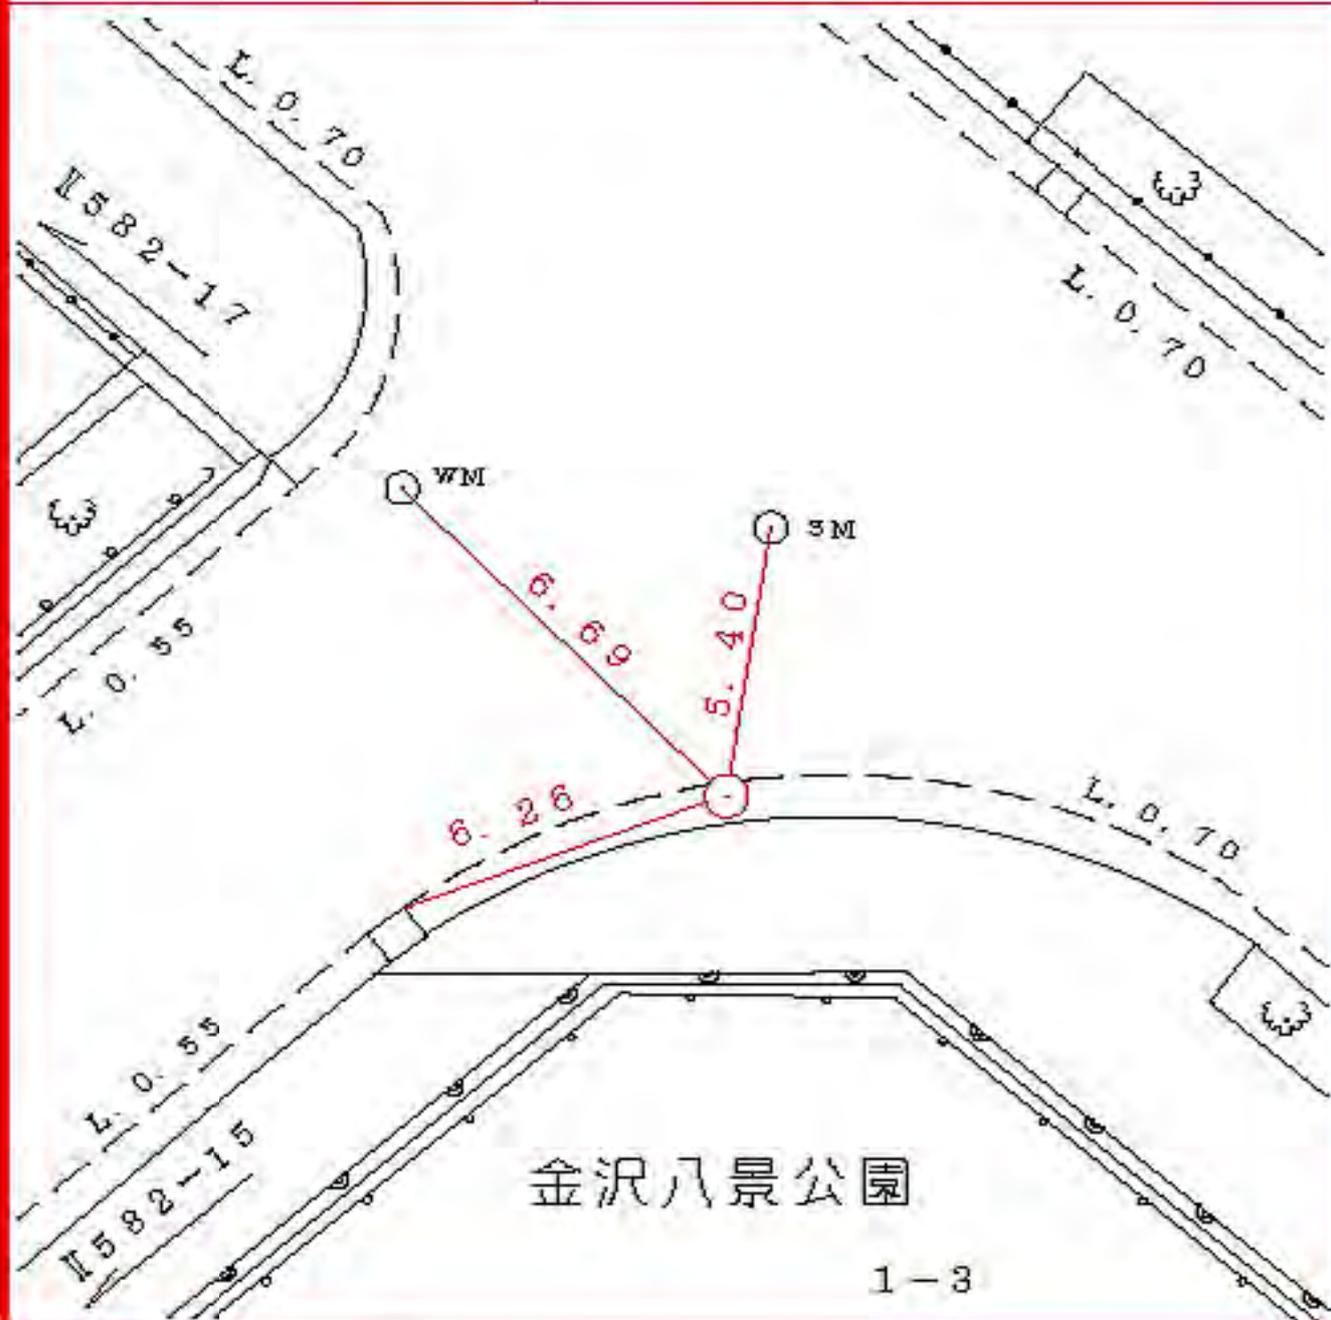

所在地

金沢区瀬戸五ノ十一番地先

標識ノ種類

金属標。鋏。木杭

キザミ


点番号

17

線番号

Ⅱ582

要 図

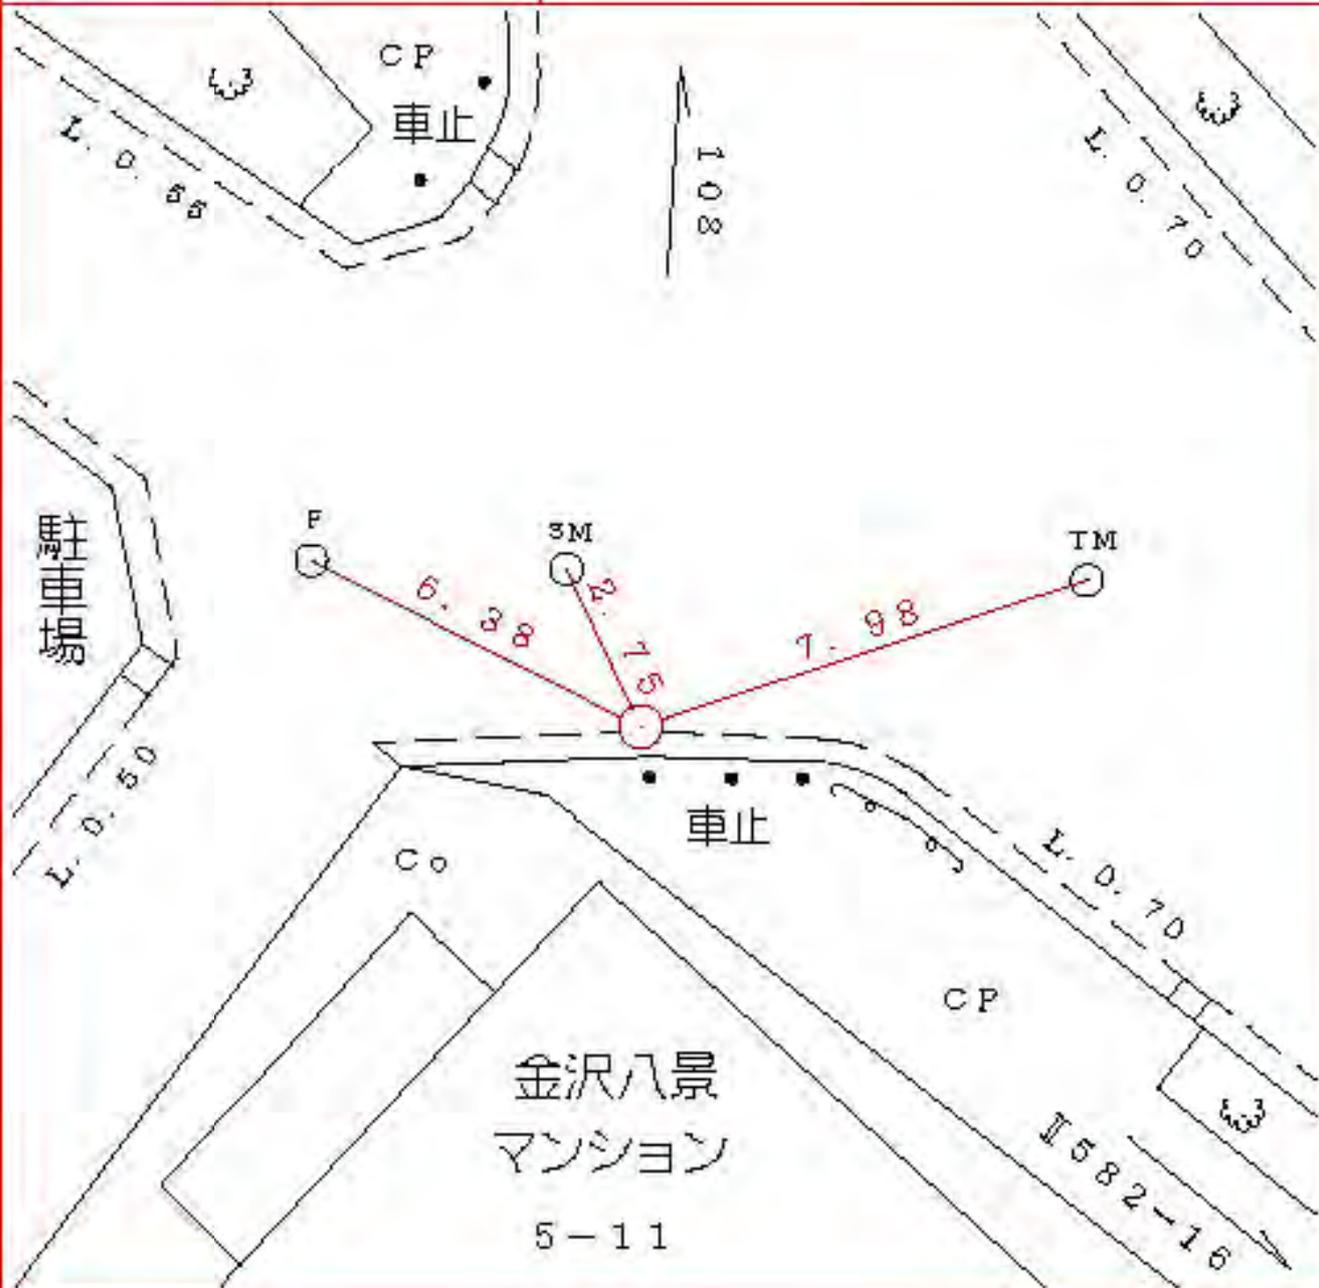

所在地

金沢区六浦二丁目三〇ノ一四番地先

標識ノ種類

金属標。鋌。木杭

キザミ


点番号

18

線番号

Ⅱ582

要 図

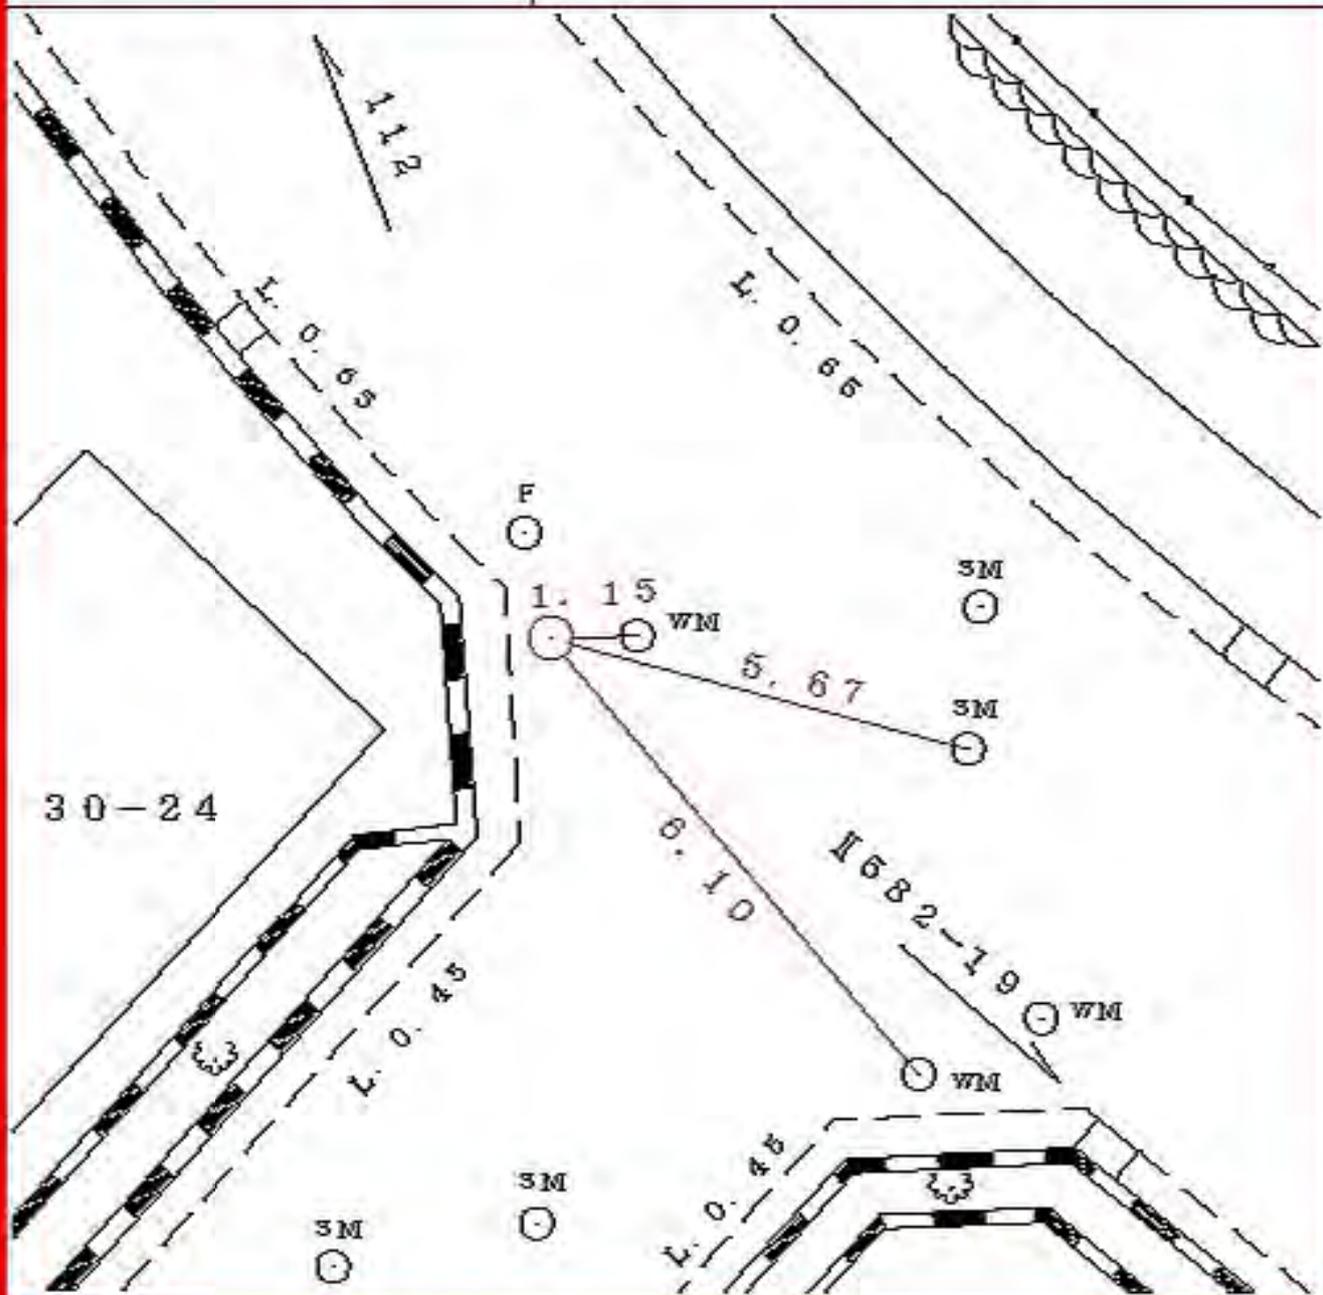

所在地

標識ノ種類

点番号

線番号



金属標。鋌。木杭

19


I582

キザミ

図

要

金沢区六浦二丁目二〇ノ七番地先

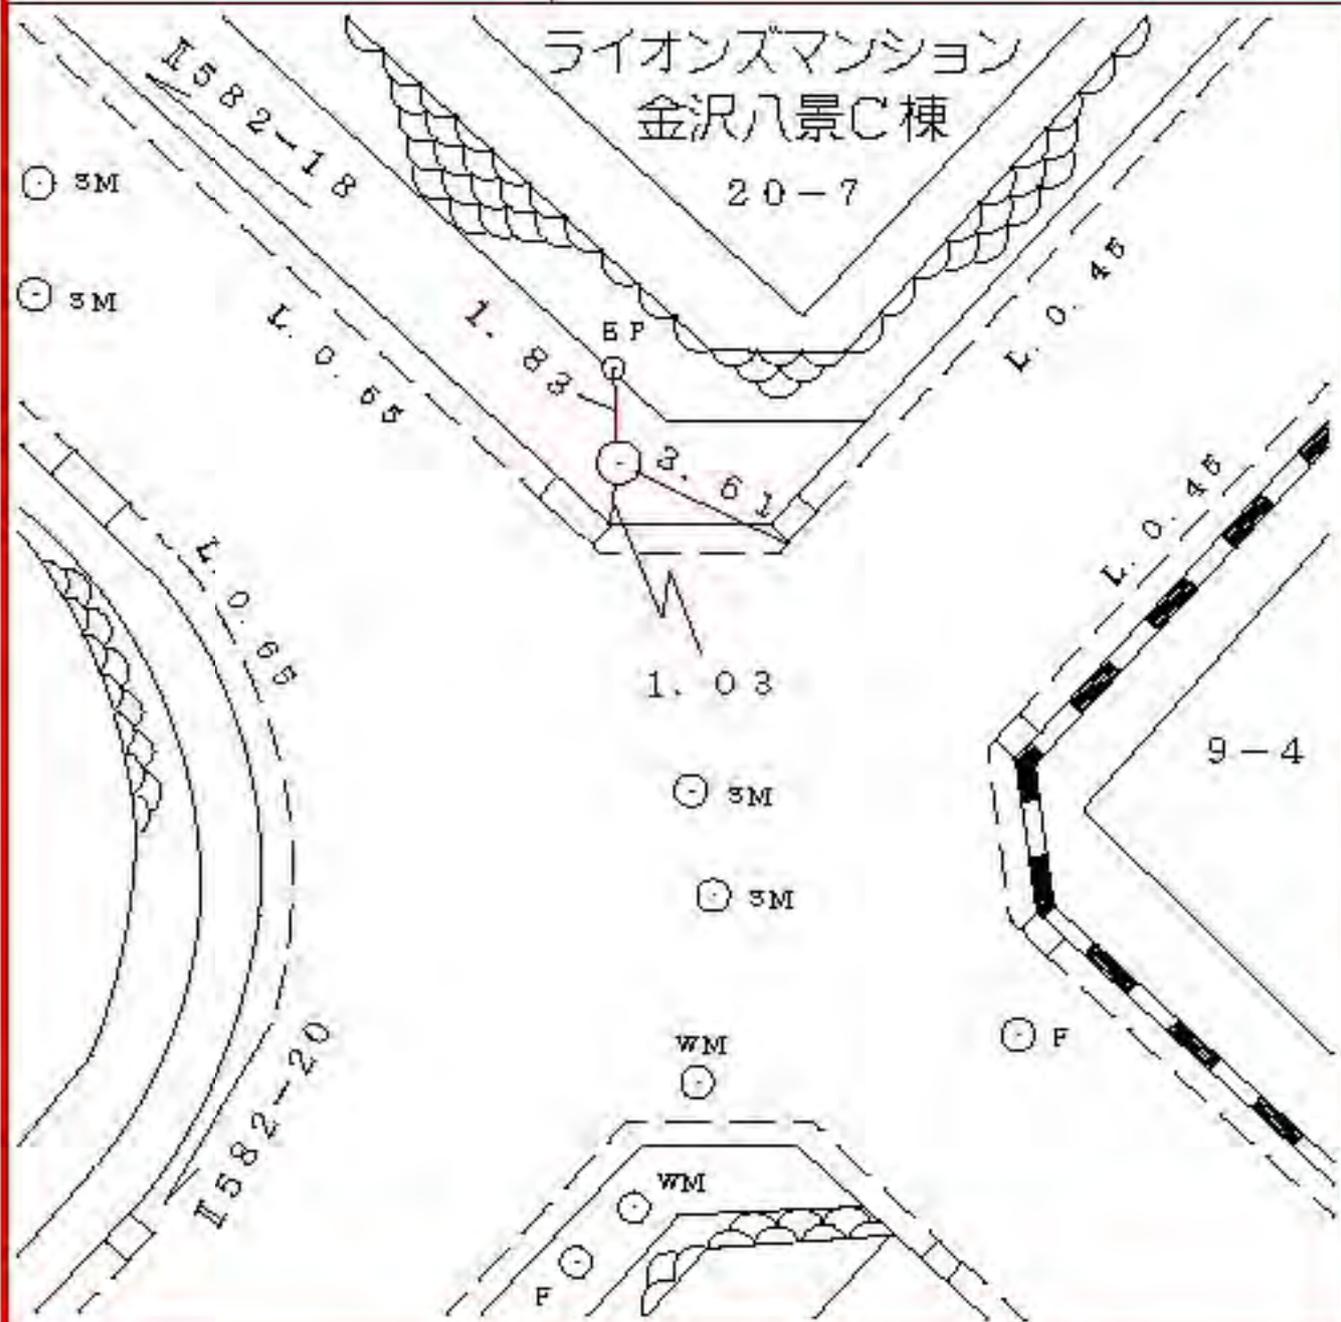

所在地

金沢区六浦二丁目二番地先

標識ノ種類

金属標。鋌。木杭

キザミ

点番号

20

線番号

Ⅱ582

要 図



所在地

金沢区六浦二丁目二番地先

標識ノ種類

金属標。鋏。木杭

キザミ


点番号

21

線番号

Ⅱ582

要 図

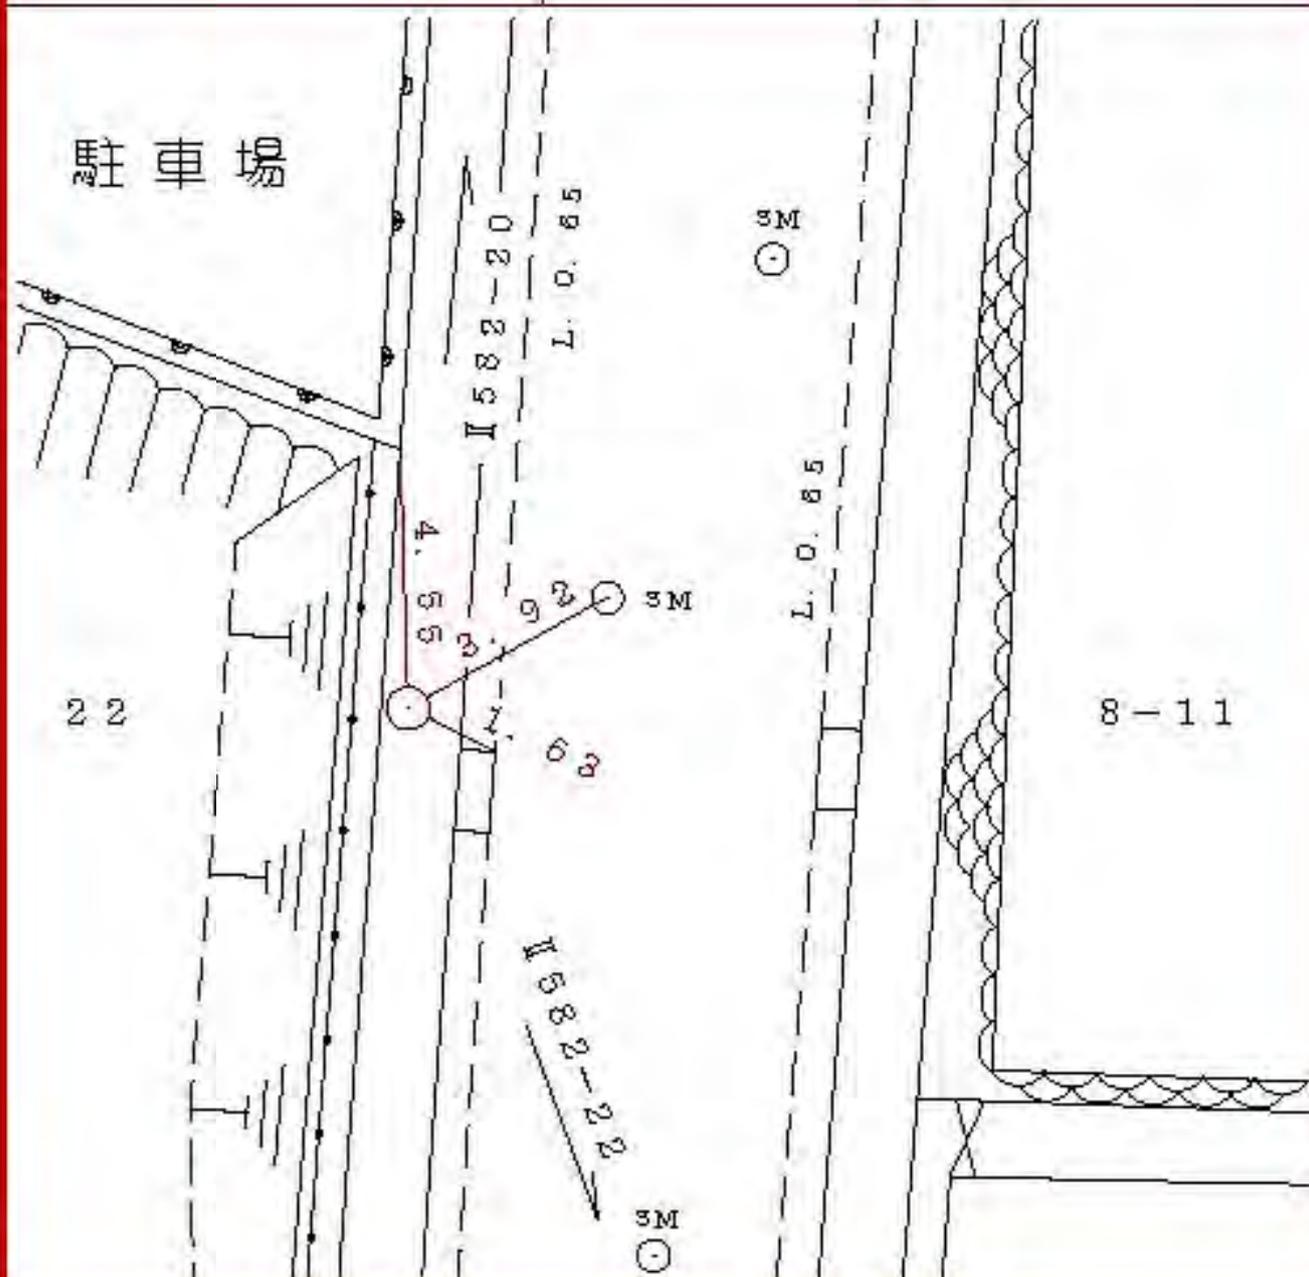

所在地

金沢区大道一丁目六番地先

標識ノ種類

金属標。鋏。木杭

キザミ

点番号

22

線番号

Ⅱ582

要 図



所在地

金沢区大道二丁目五ノ二〇番地先

標識ノ種類

金属標。鋏。木杭

キザミ


点番号

23

線番号

Ⅱ582

要 図

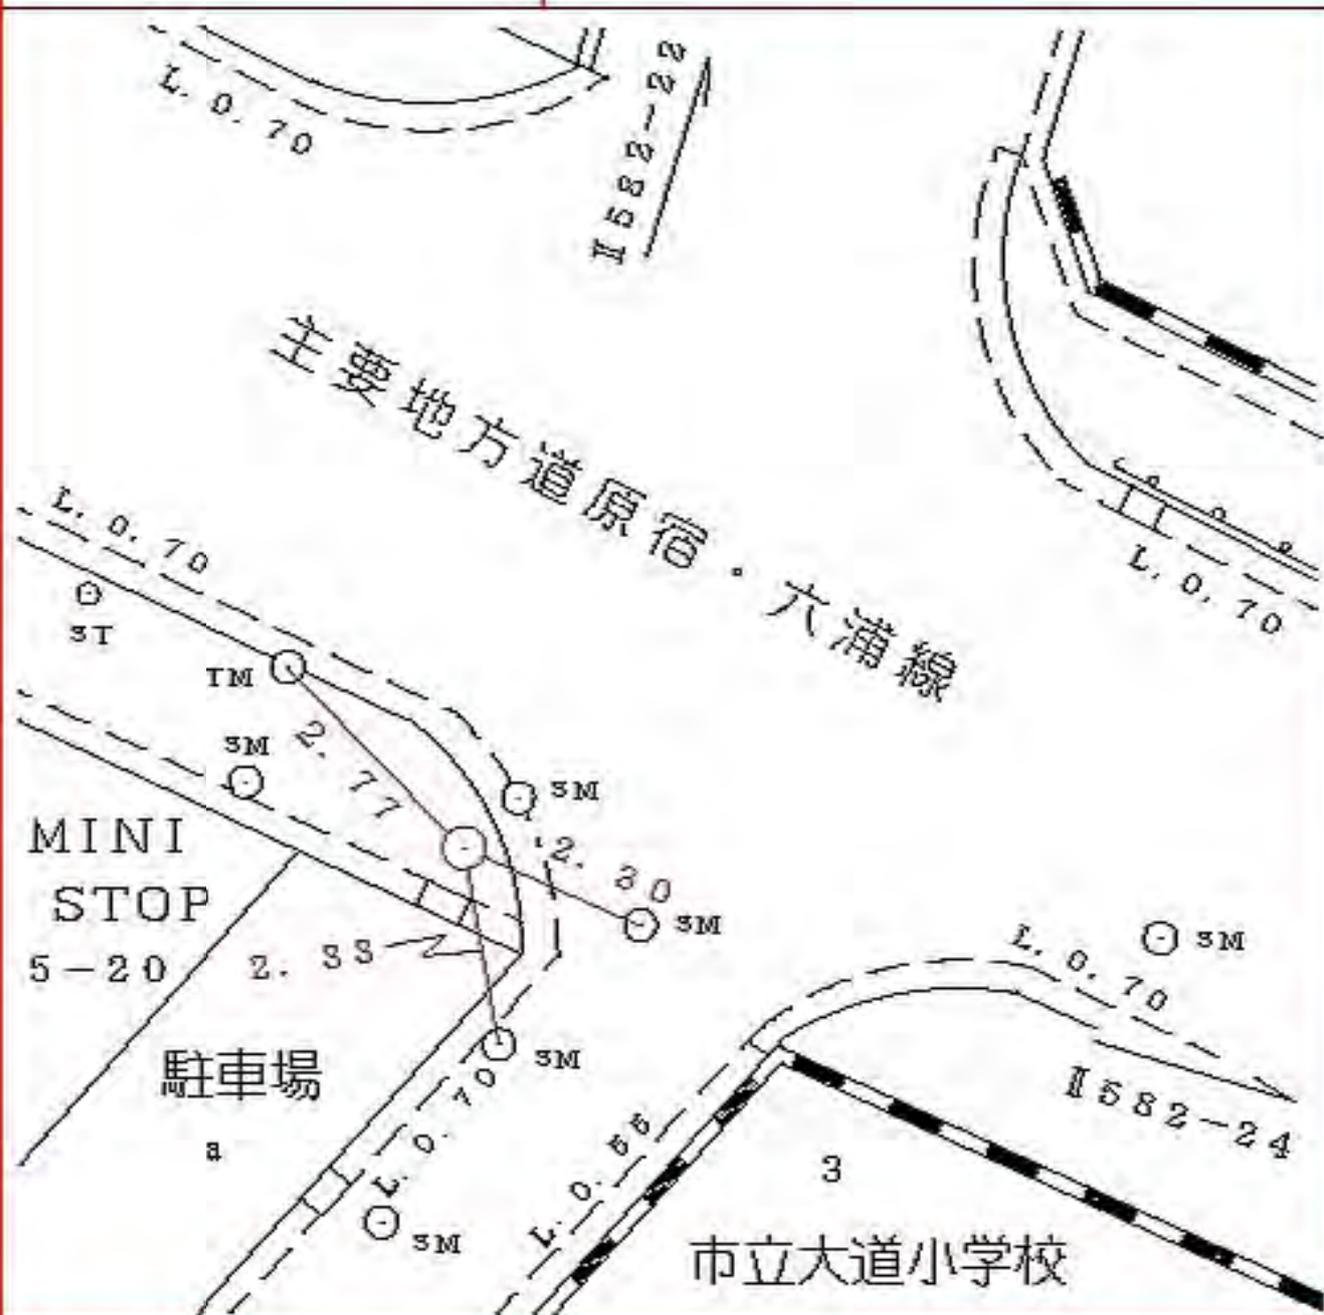

所在地

金沢区大道一丁目三ノ四番地先

標識ノ種類

金属標。鋏。木杭

キザミ


点番号

24

線番号

Ⅱ582

要 図

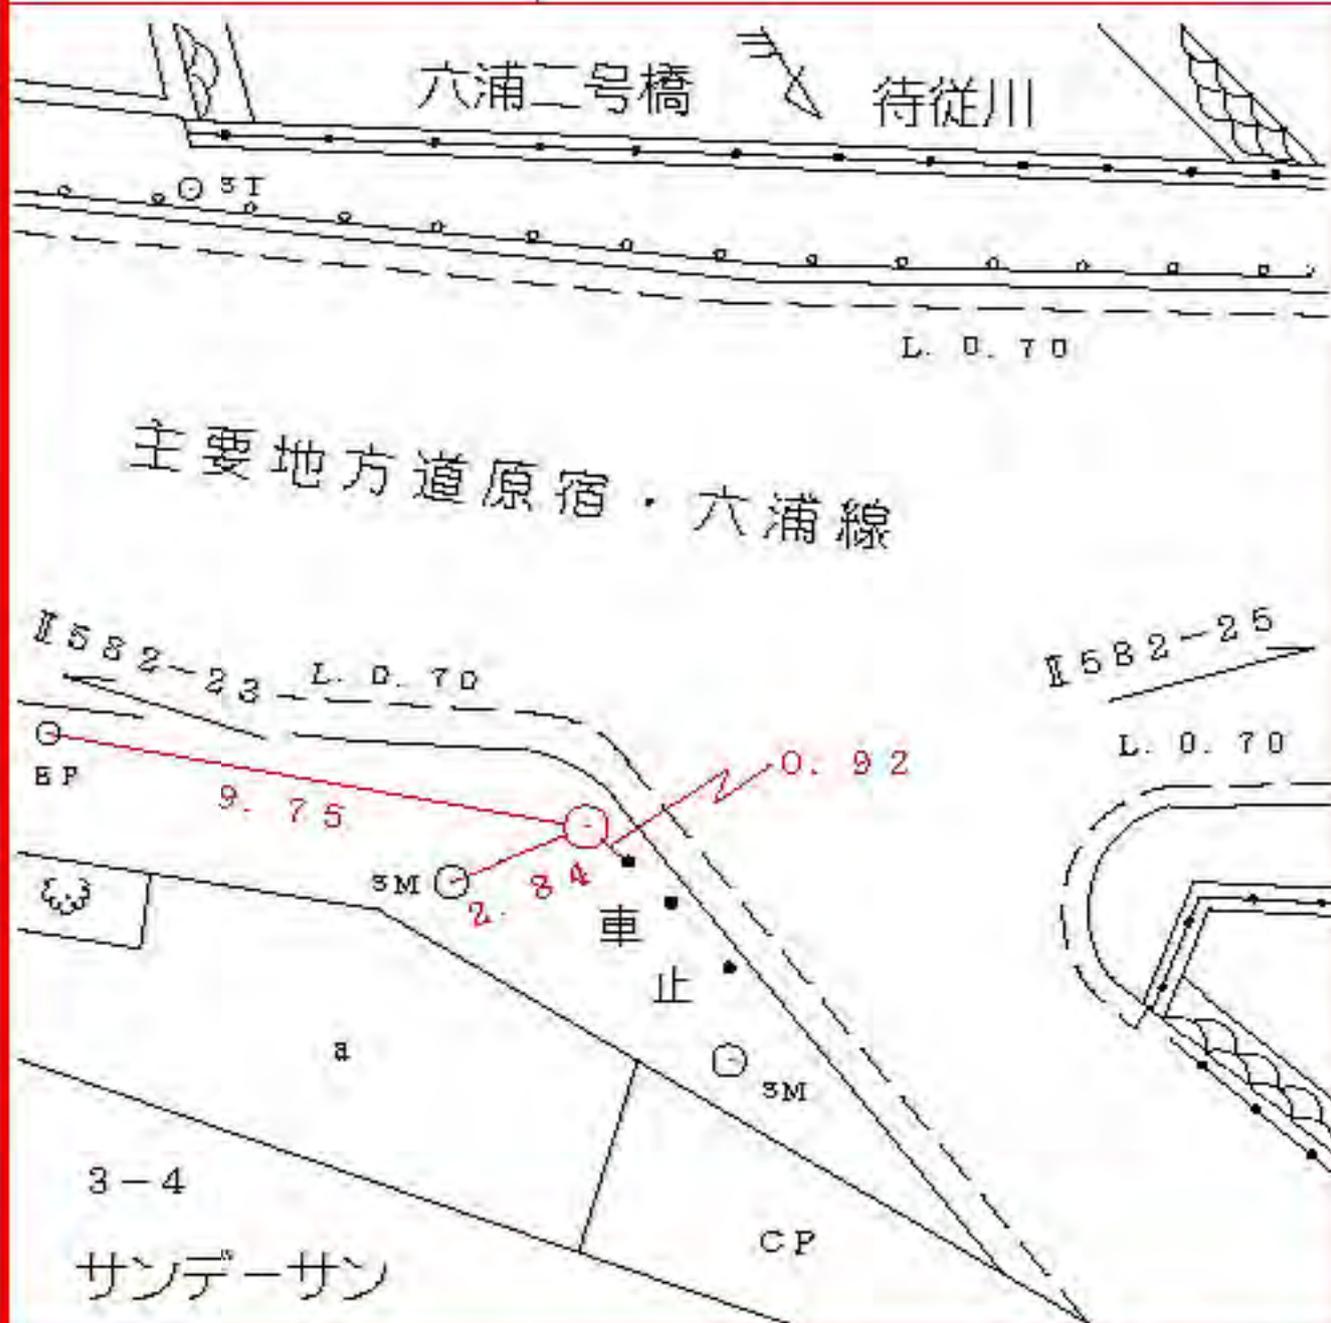

所在地

金沢区六浦四丁目二四ノ八番地先

標識ノ種類

金属標。鋏。木杭

キザミ

点番号

25

線番号

Ⅱ582

要 図



線
番
号

点
番
号

標識ノ種類

所
在
地

II 584


2

金属標・鋳・木杭

要 図

キザミ

緑区三保町二、四六三一五番地先

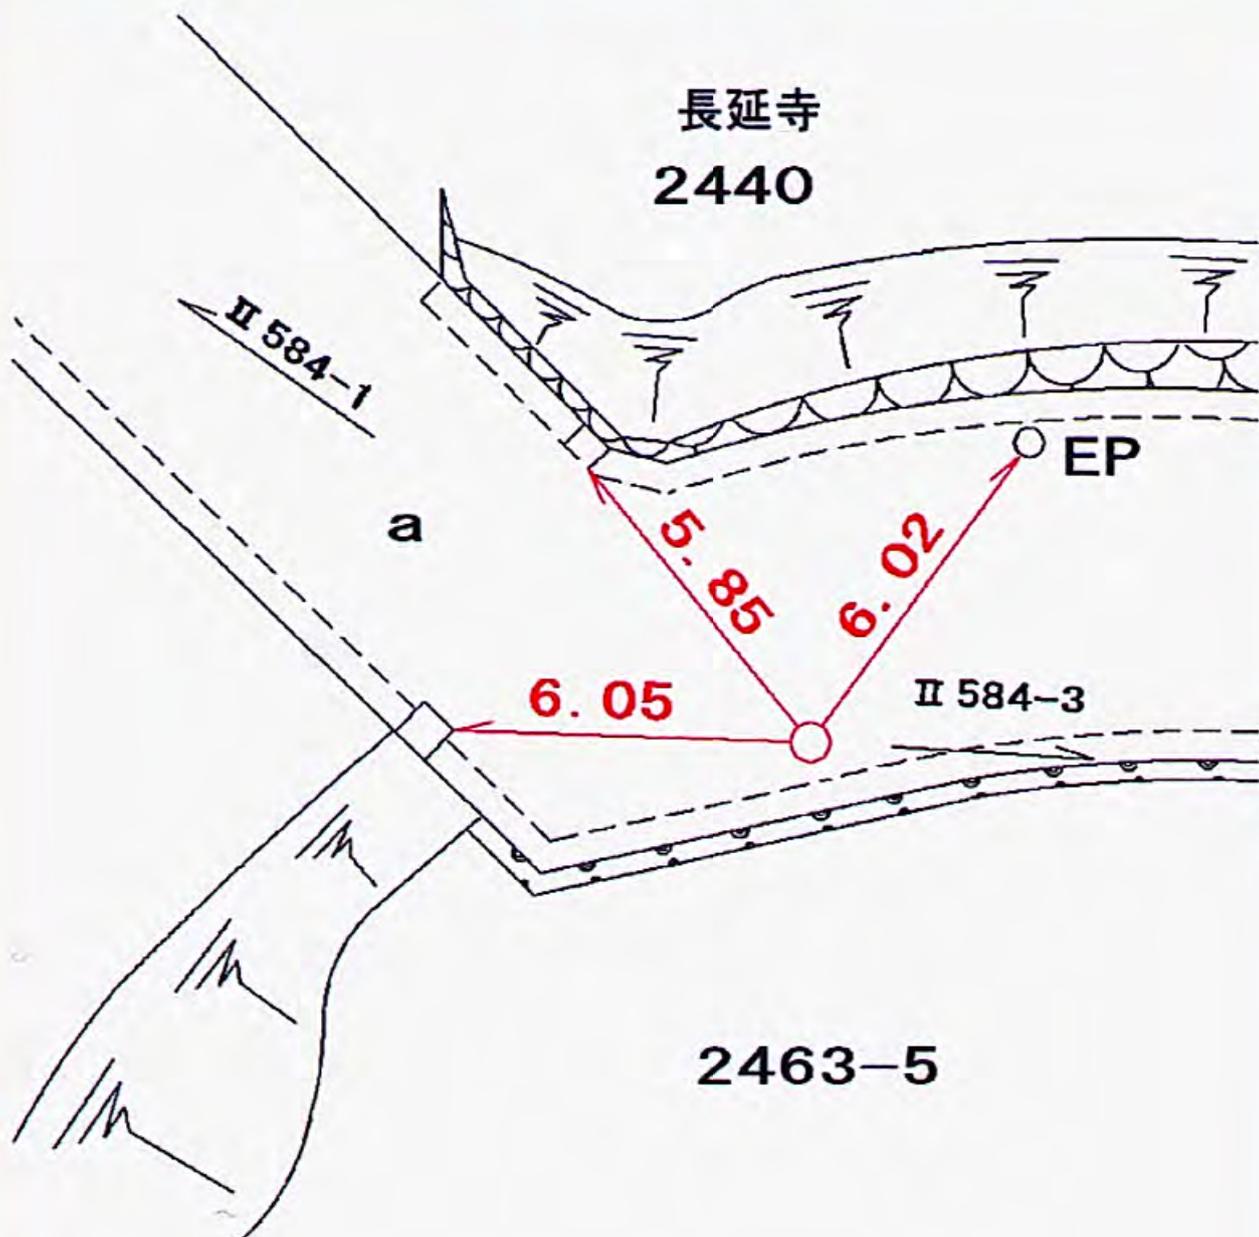

✓

線
番
号

点
番
号

標識ノ種類

所
在
地


Ⅱ 584

3

金属標・鋳・木杭

要 図

キザミ

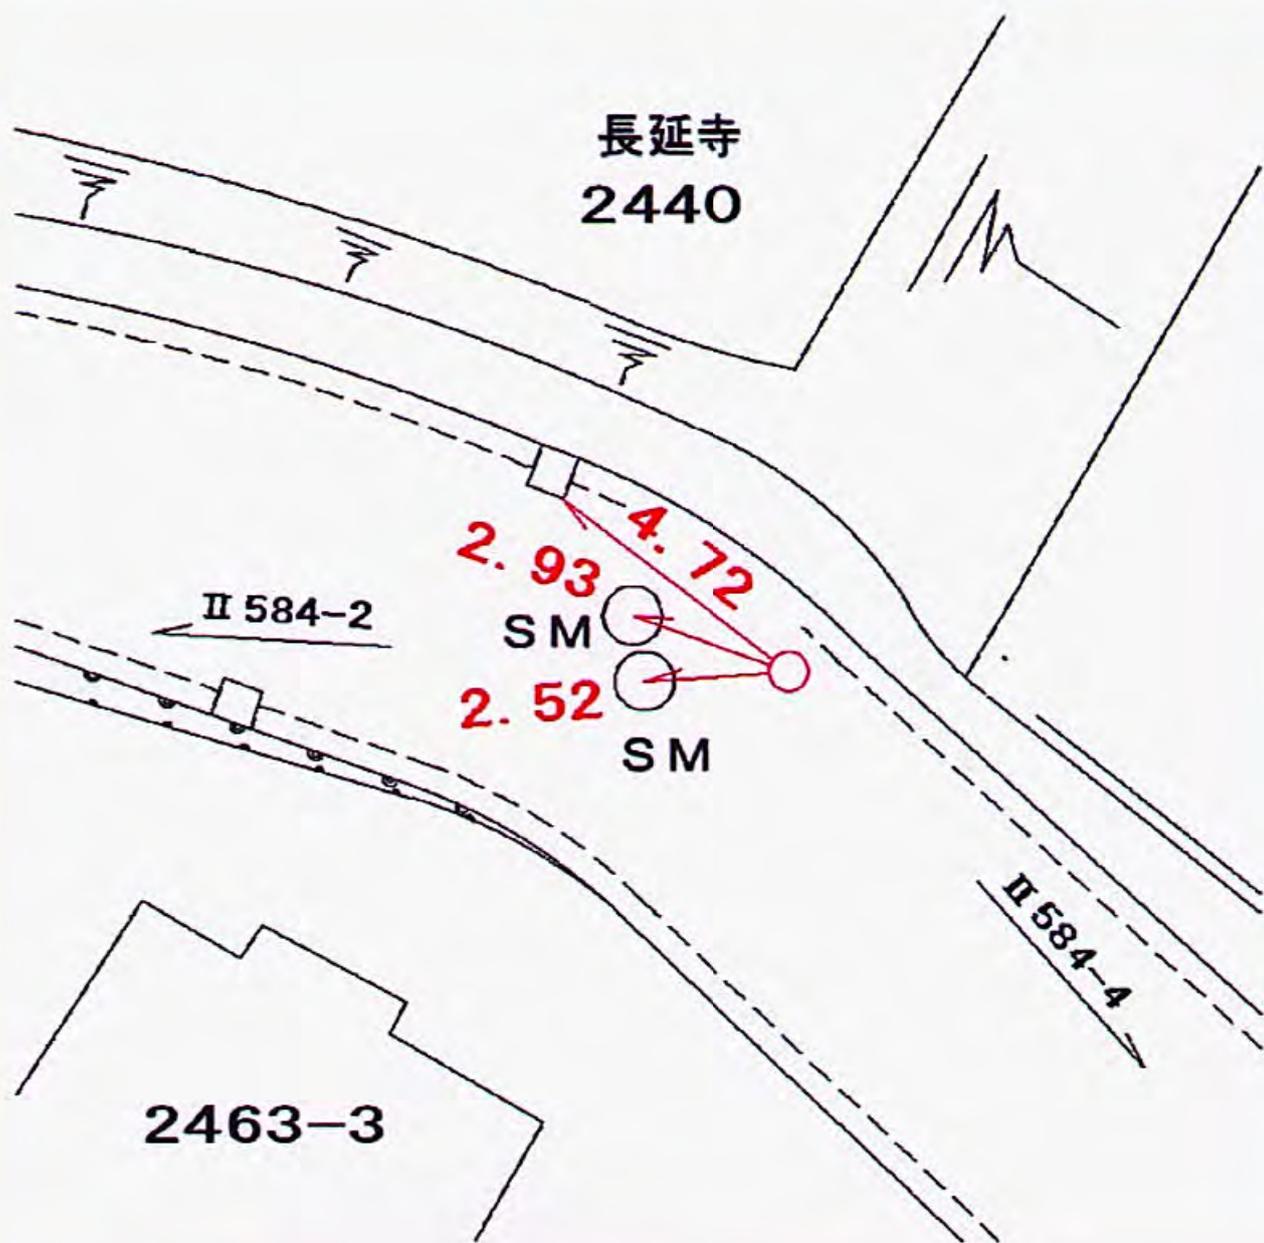

緑区三保町二、四六三―三番地先



線
番
号

点
番
号

標識ノ種類

所
在
地

Ⅱ 584


4

金属標・鋳・木杭

緑区三保町二、四六一―七番地先

要 図

キザミ

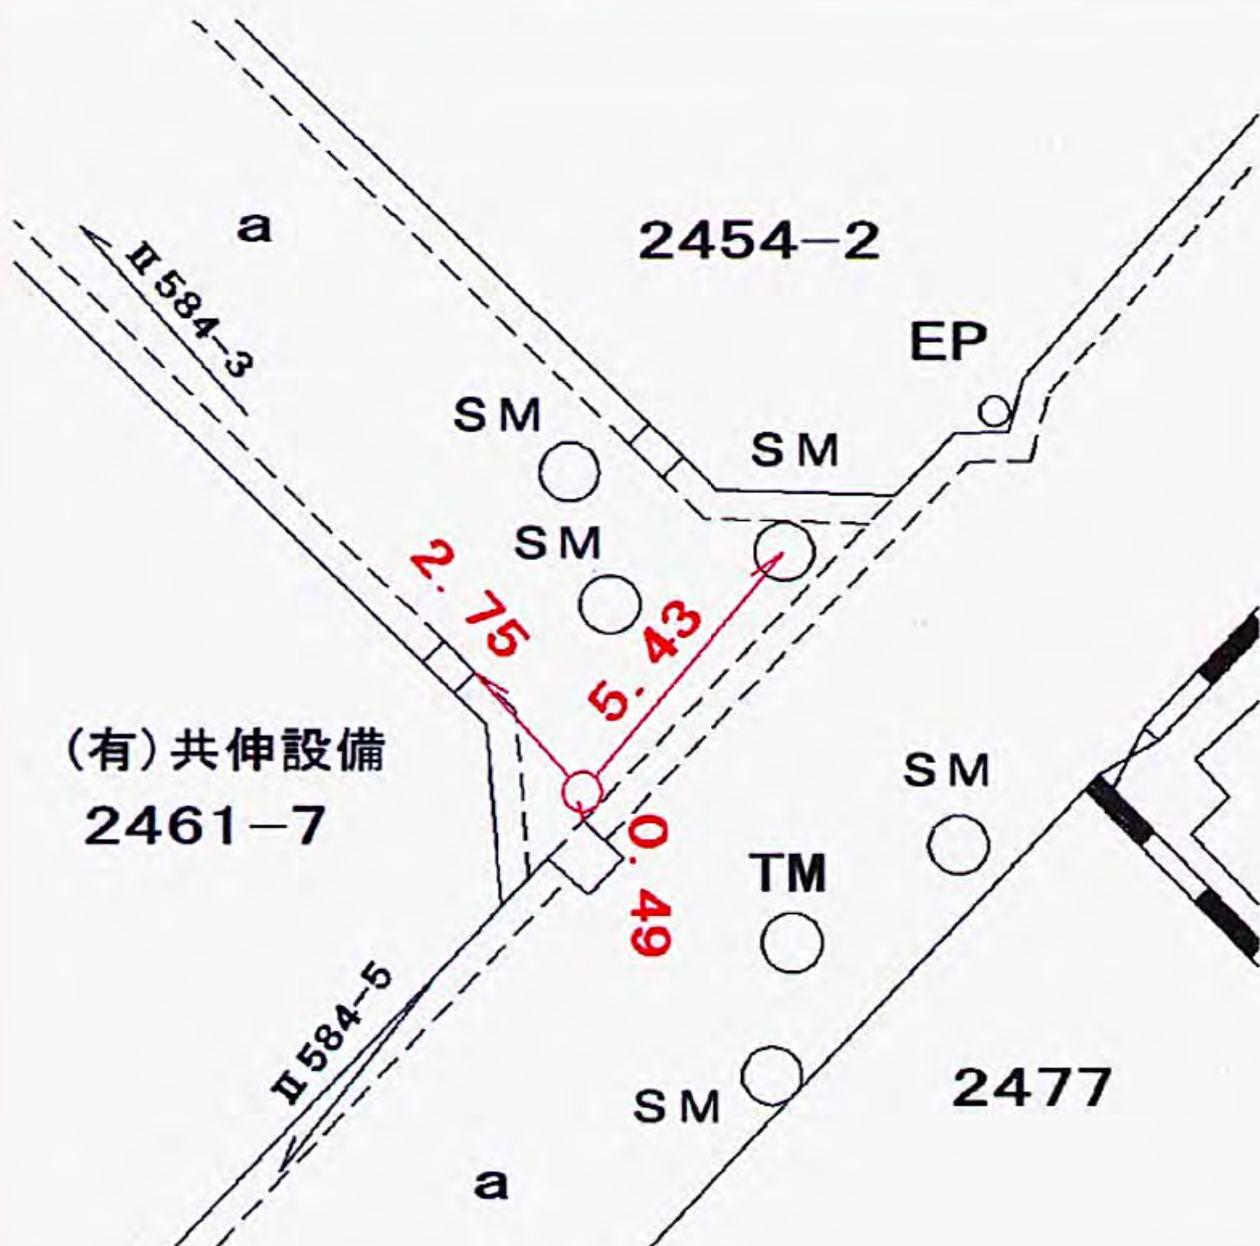

✓

線
番
号

点
番
号

標識ノ種類

所
在
地

Ⅱ 584


5

金属標・鋏・木杭

緑区三保町二、四七五―二番地先

要 図

キザミ

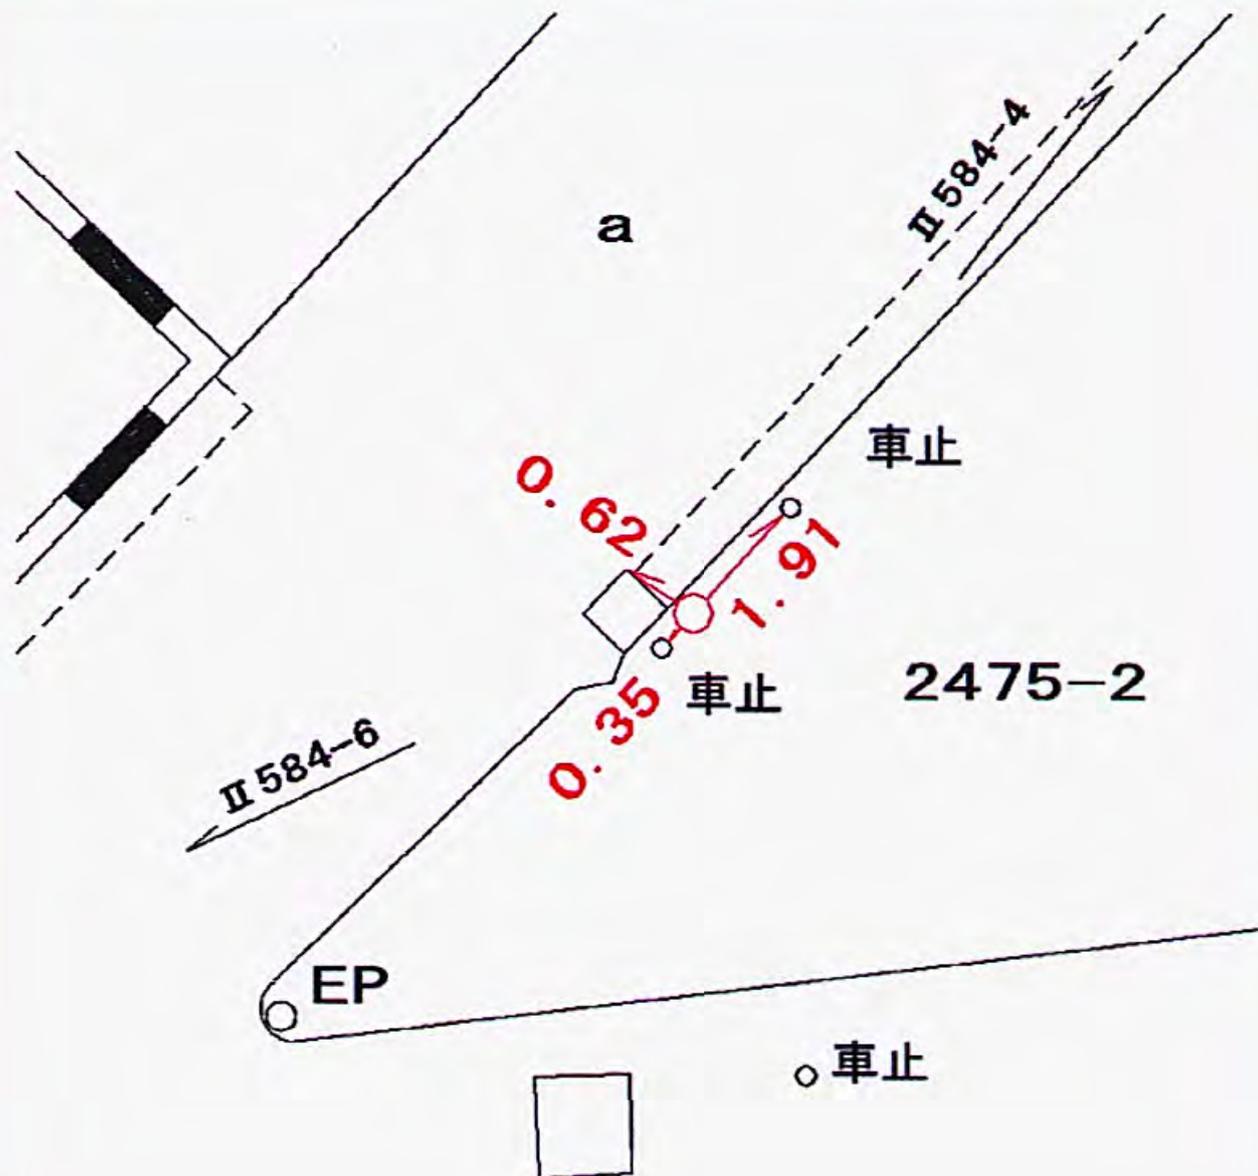

線
番
号

点
番
号

標識ノ種類

所
在
地

Ⅱ 584


6

金属標・鋌・木杭

緑区三保町二
四九四番地先

要 図

キザミ

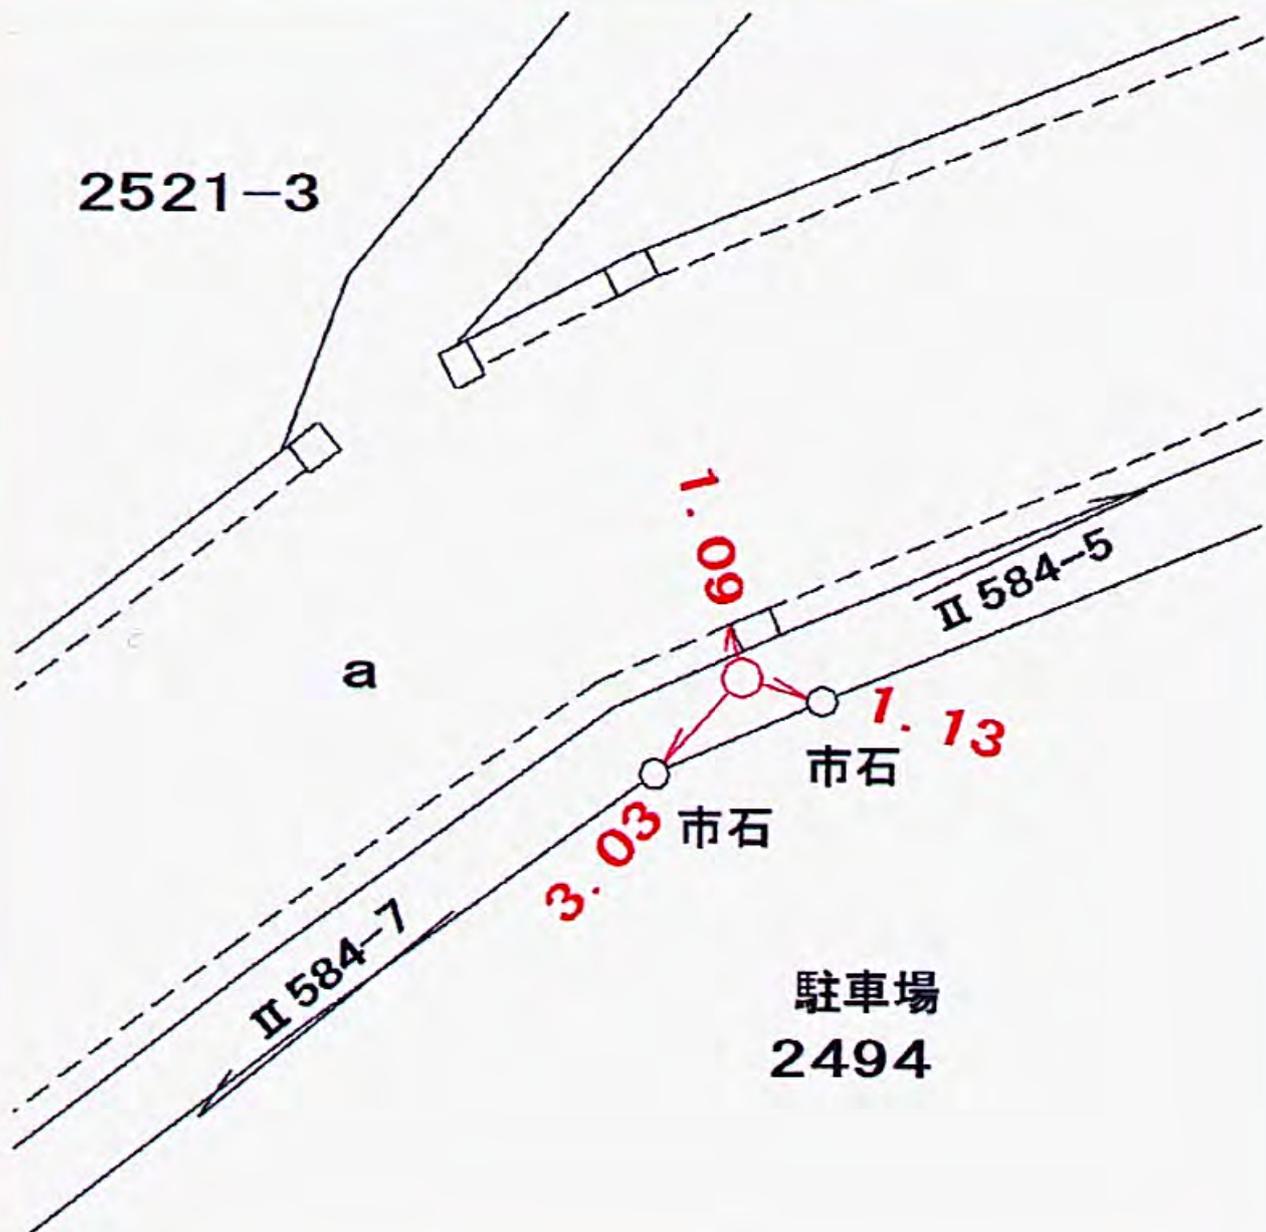

✓

線
番
号

点
番
号

標識ノ種類

所
在
地

Ⅱ 584


7

金属標・鋌・木杭

緑区三保町二、五七五―九番地先

要 図

キザミ

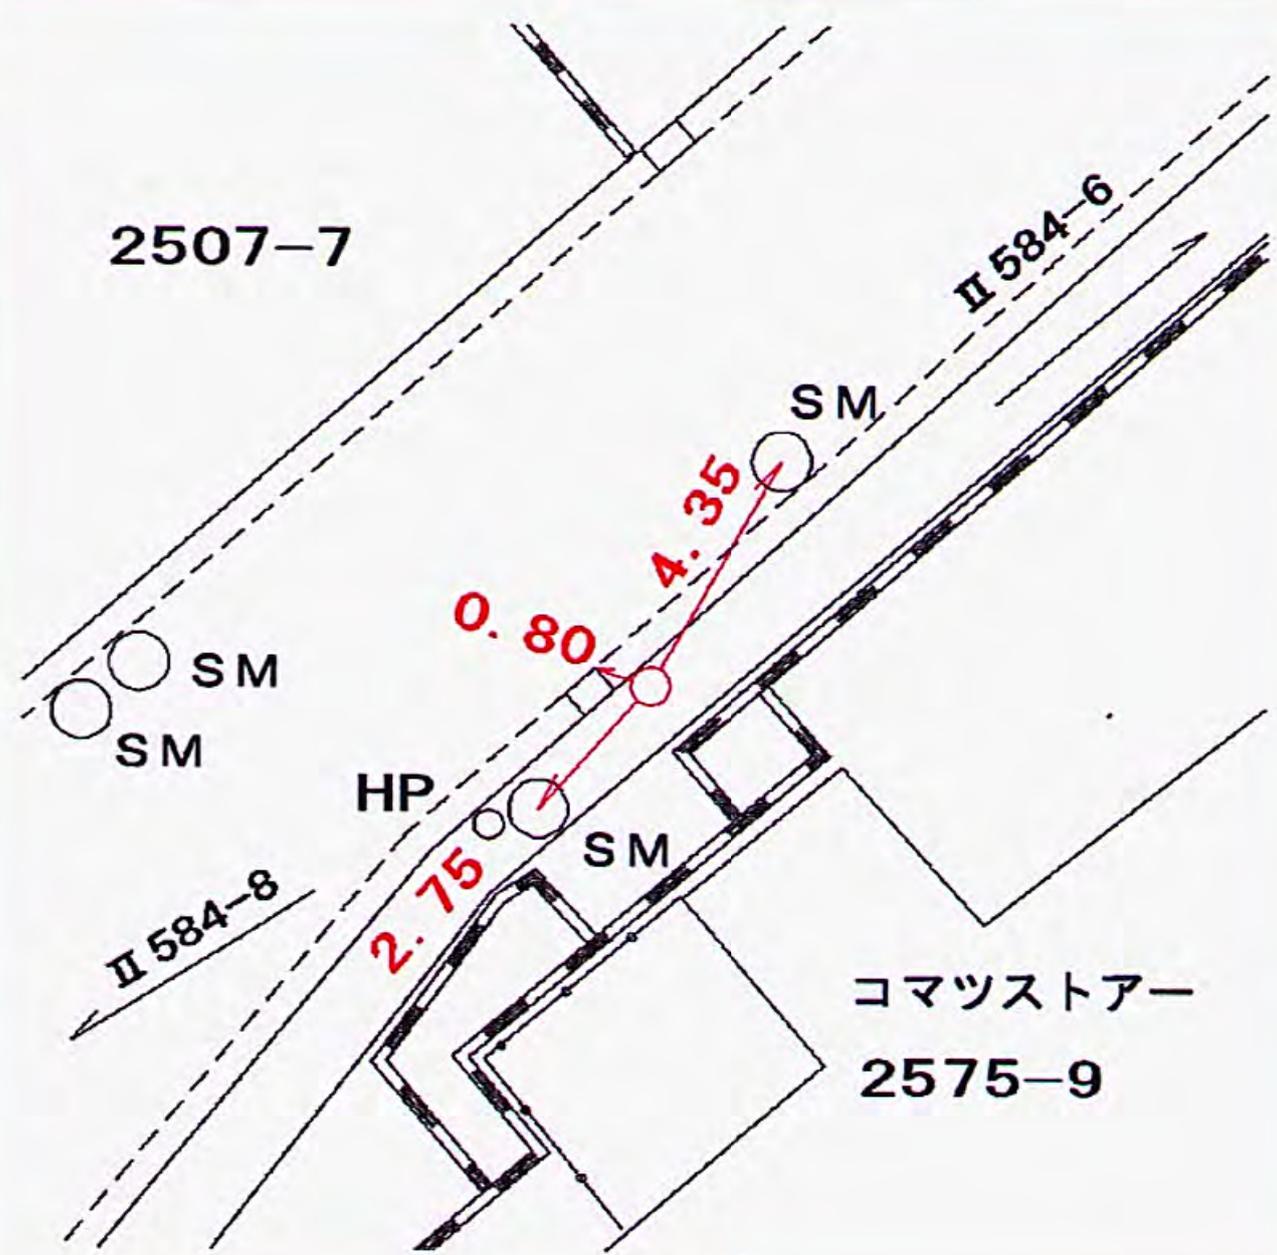

線
番
号

点
番
号

標識ノ種類

所
在
地

Ⅱ 584


8

金属標・鋌・木杭

緑区三保町二、五六三―二番地先

要 図

キザミ

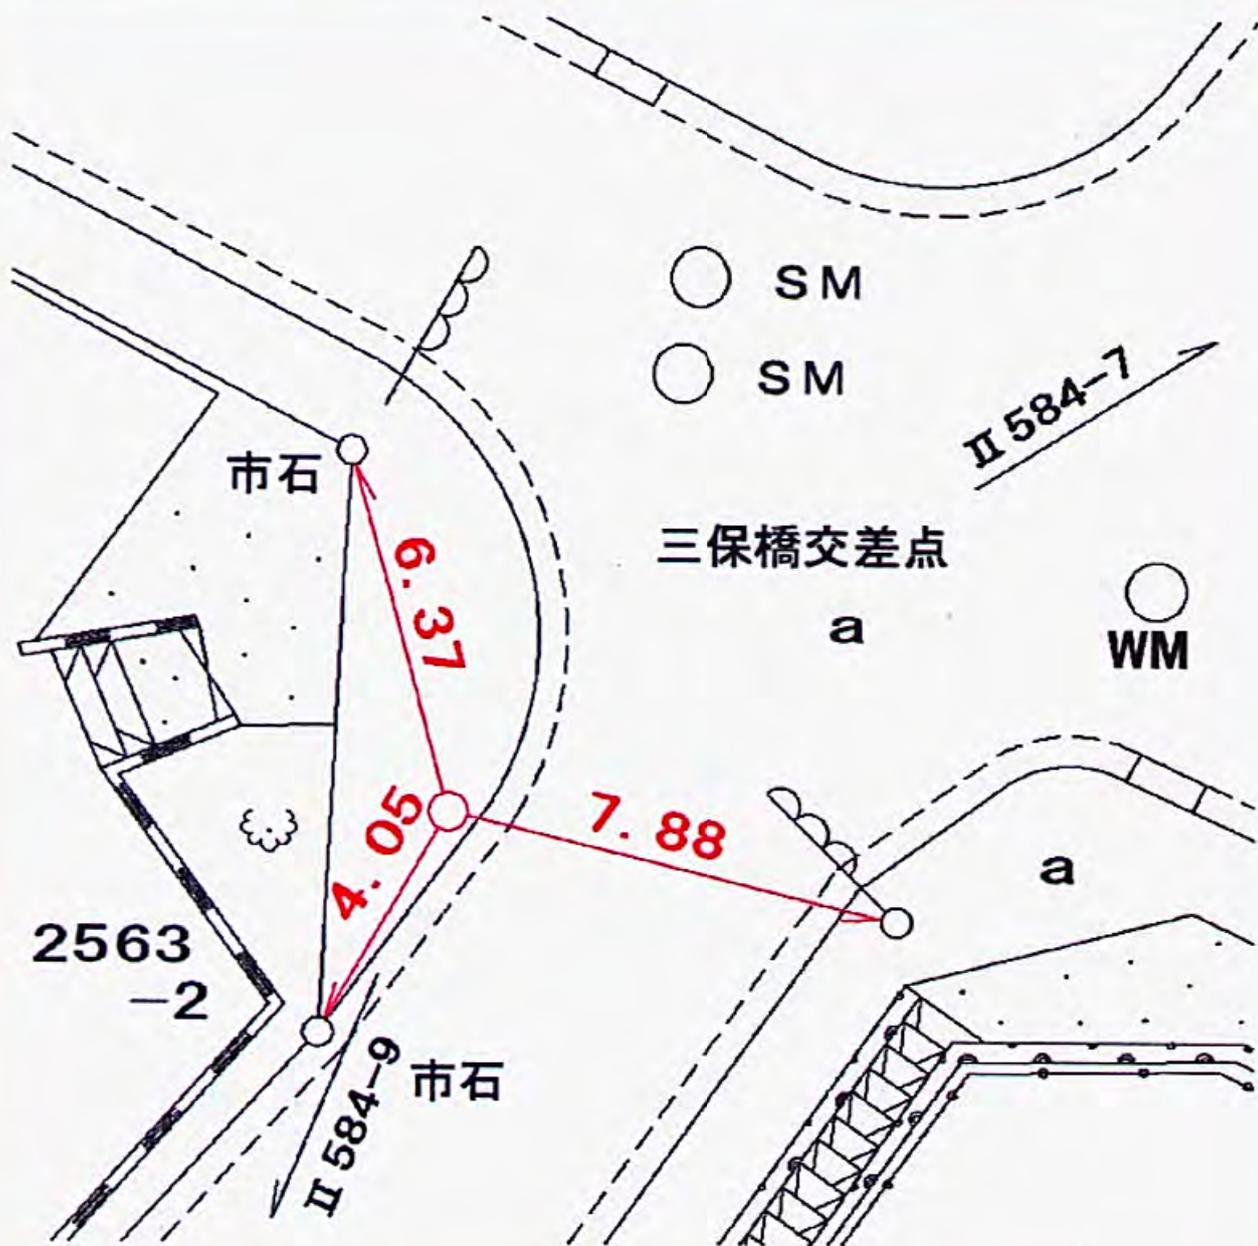

✓

線
番
号

点
番
号

標識ノ種類

所
在
地

II 584


9

金属標・鋌・木杭

緑区三保町二、七四八―一
番地先

要 図

キザミ

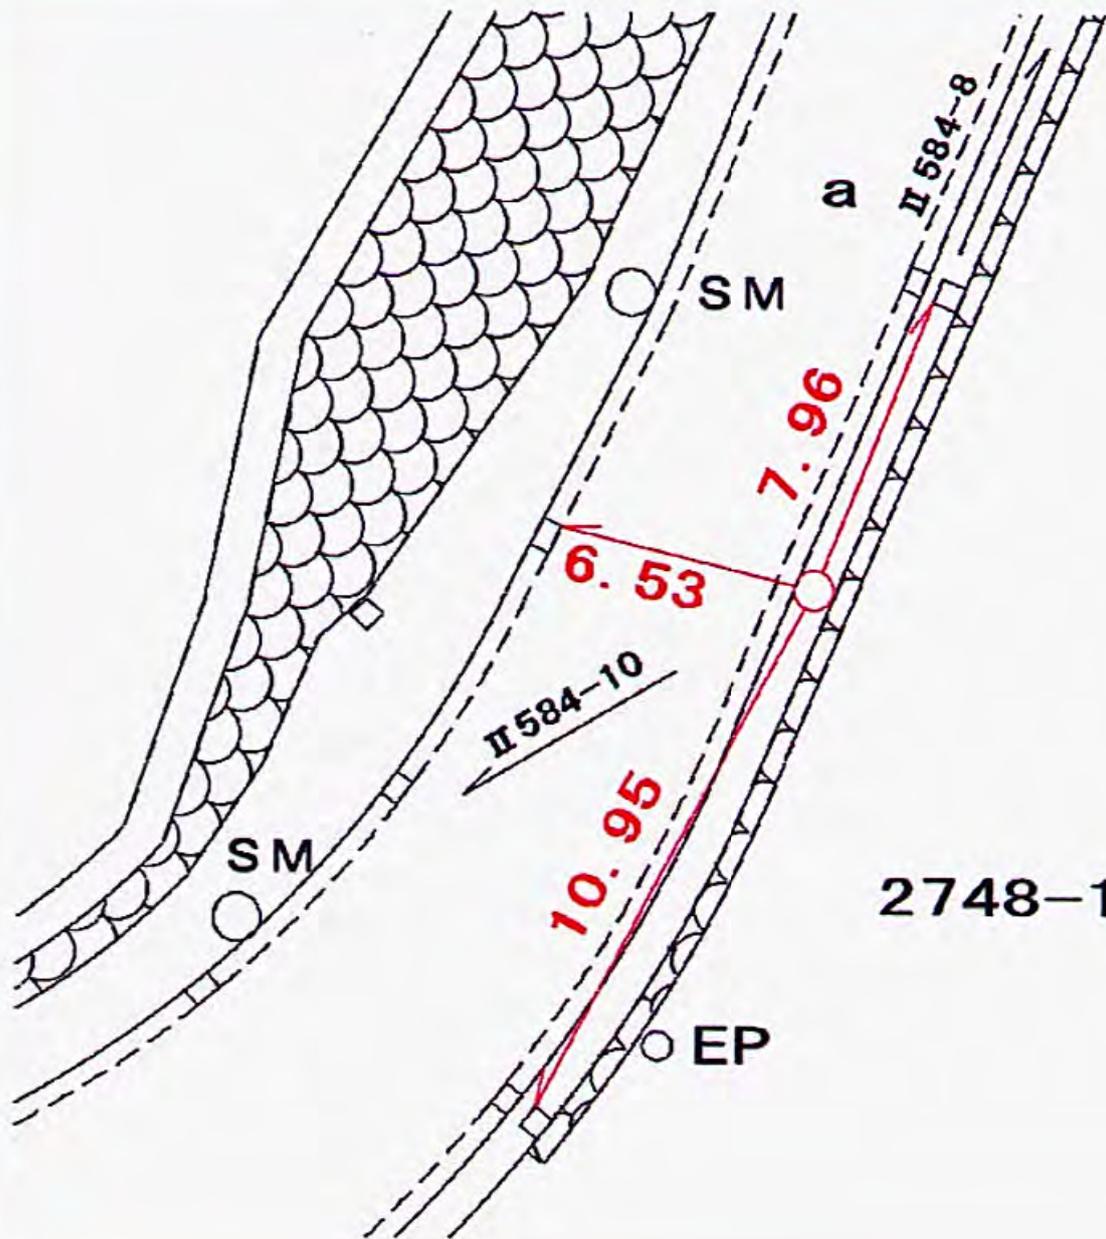

線
番
号

点
番
号

標識ノ種類

所
在
地

Ⅱ 584


10

金属標・鋌・木杭

緑区三保町九二九番地先

要 図

キザミ

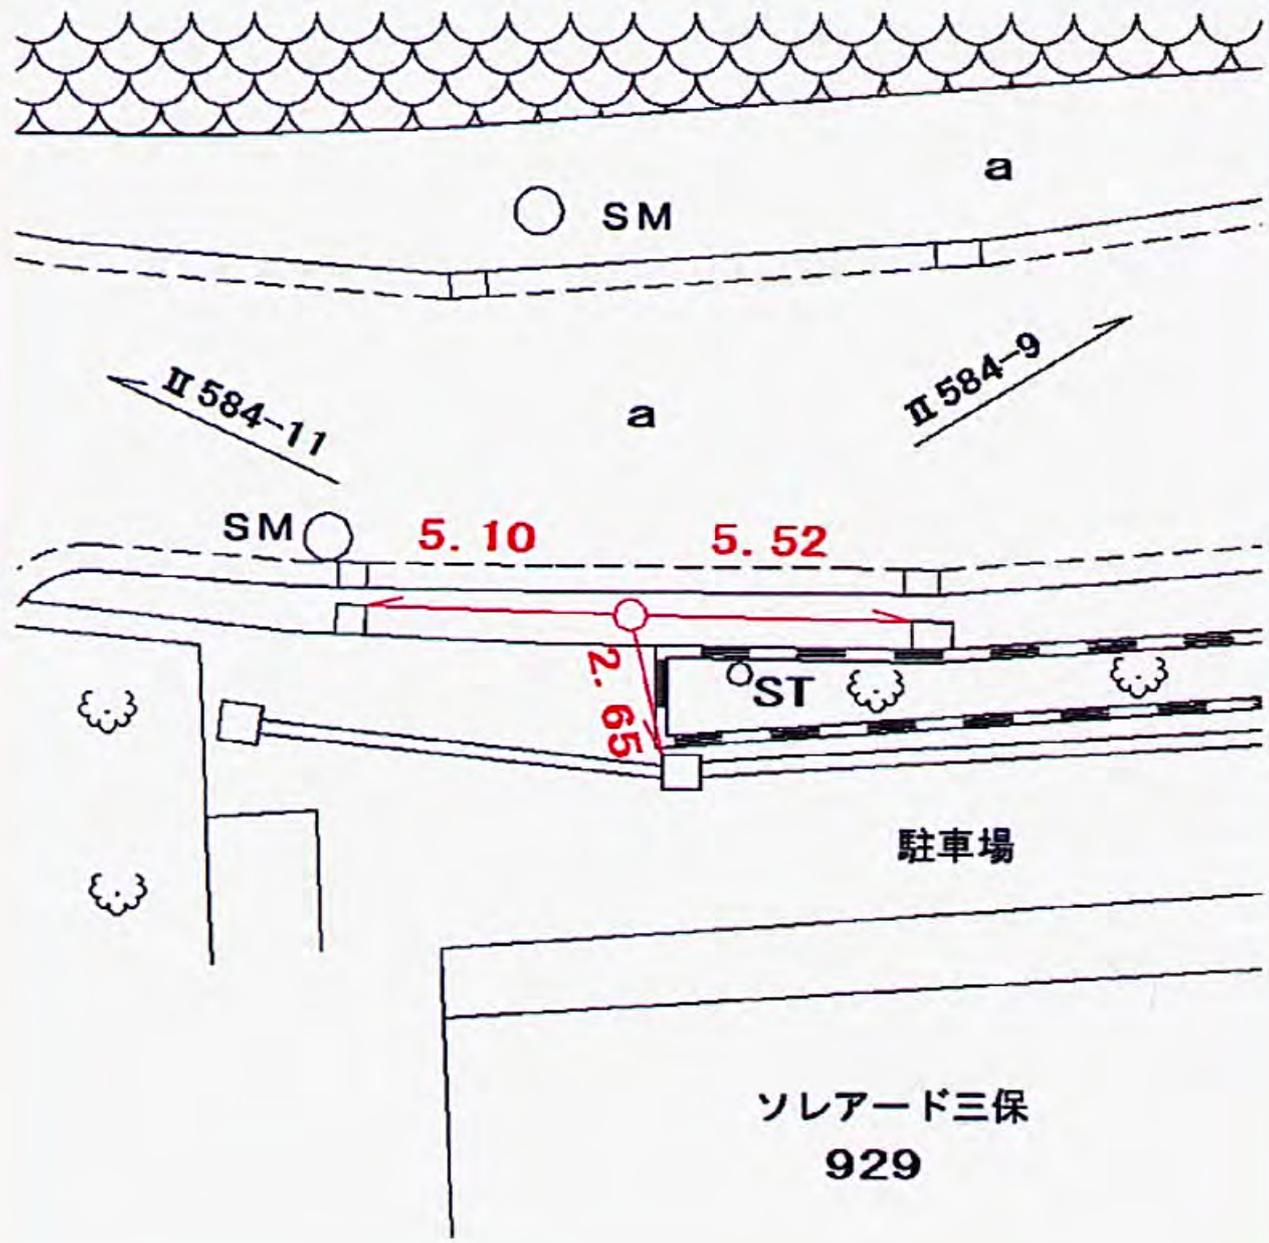

線
番
号

点
番
号

標識ノ種類

所
在
地

Ⅱ 584


11

金属標・鋸・木杭

緑区三保町九四〇―一番地先

要 図

キザミ

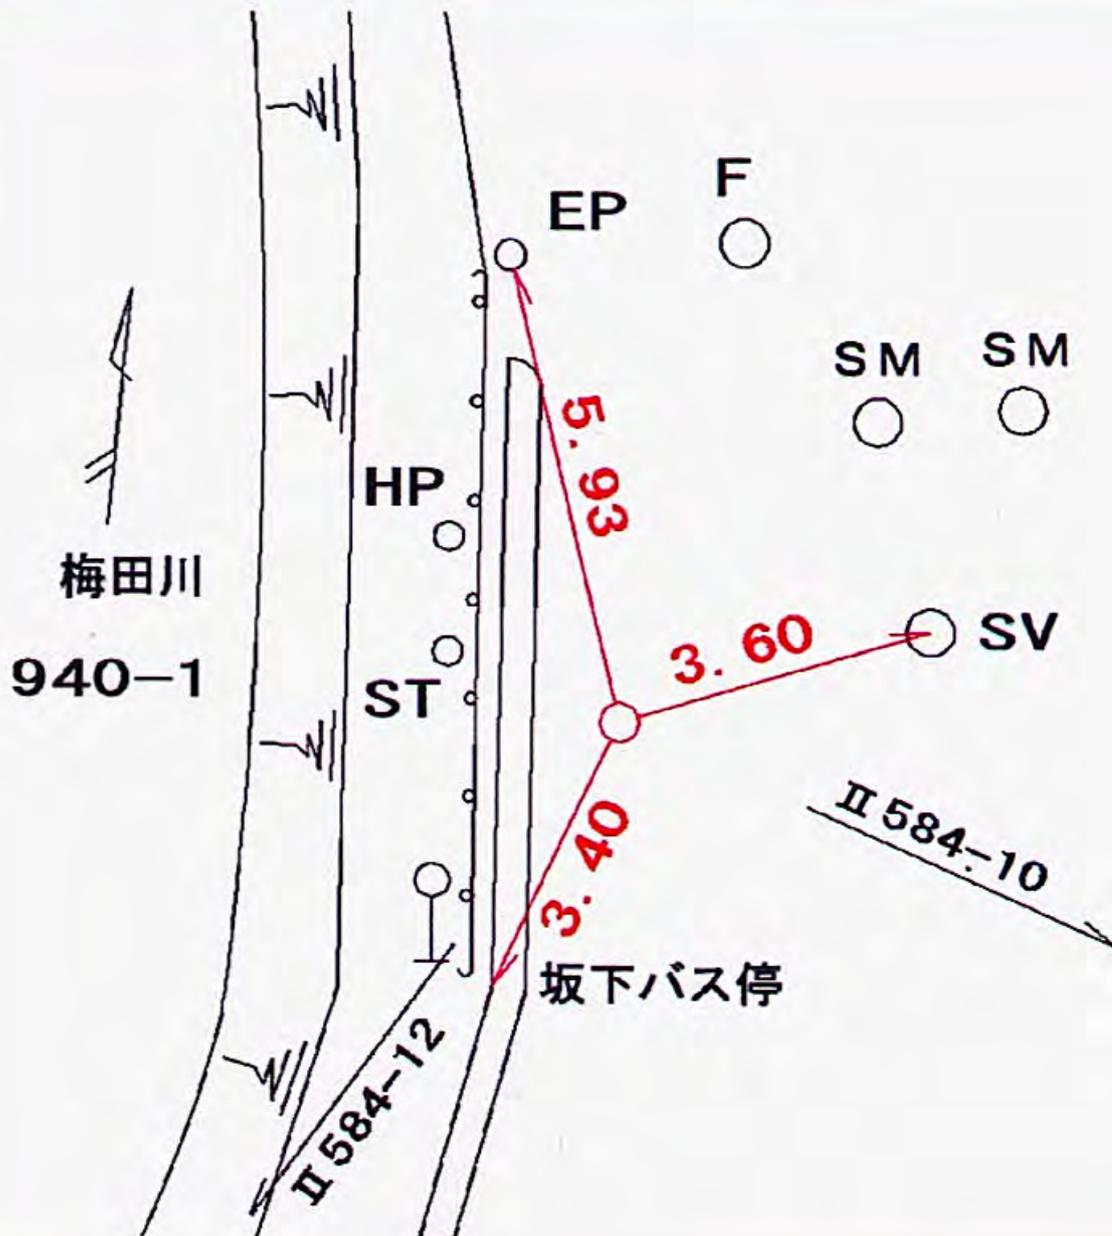

線
番
号

点
番
号

標識ノ種類

所
在
地

II 584


12

金属標・鋌・木杭

緑区三保町九九六番地先

要 図

キザミ

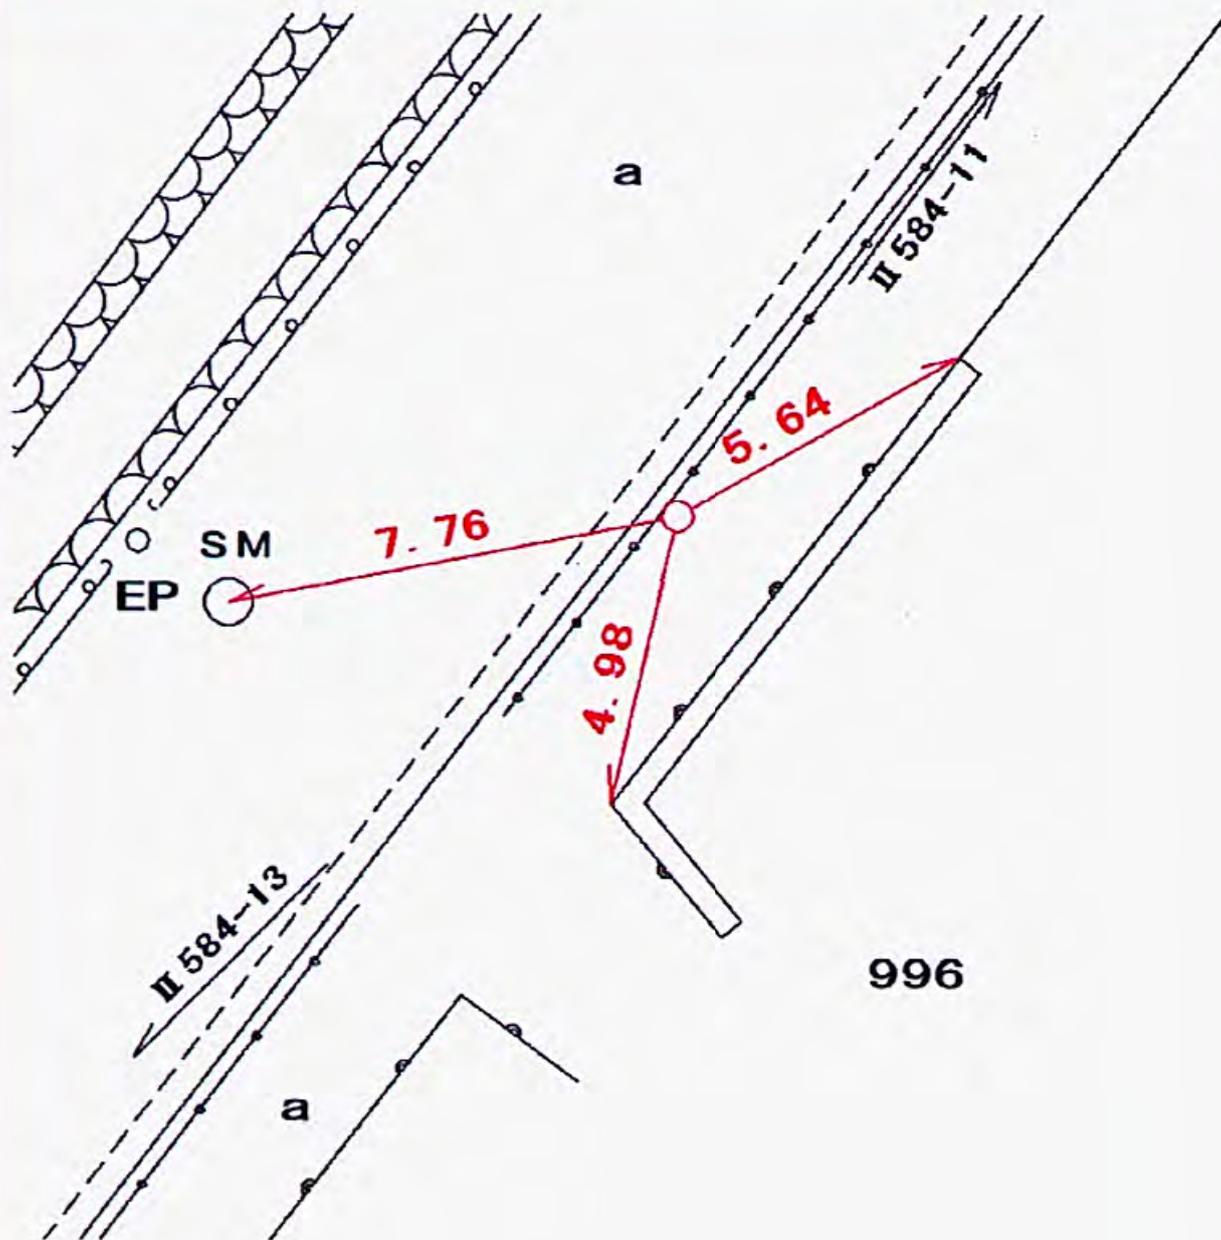

線
番
号

点
番
号

標識ノ種類

所
在
地

Ⅱ 584


13

金属標・鋳・木杭

緑区三保町一、一三六一番地先

要 図

キザミ

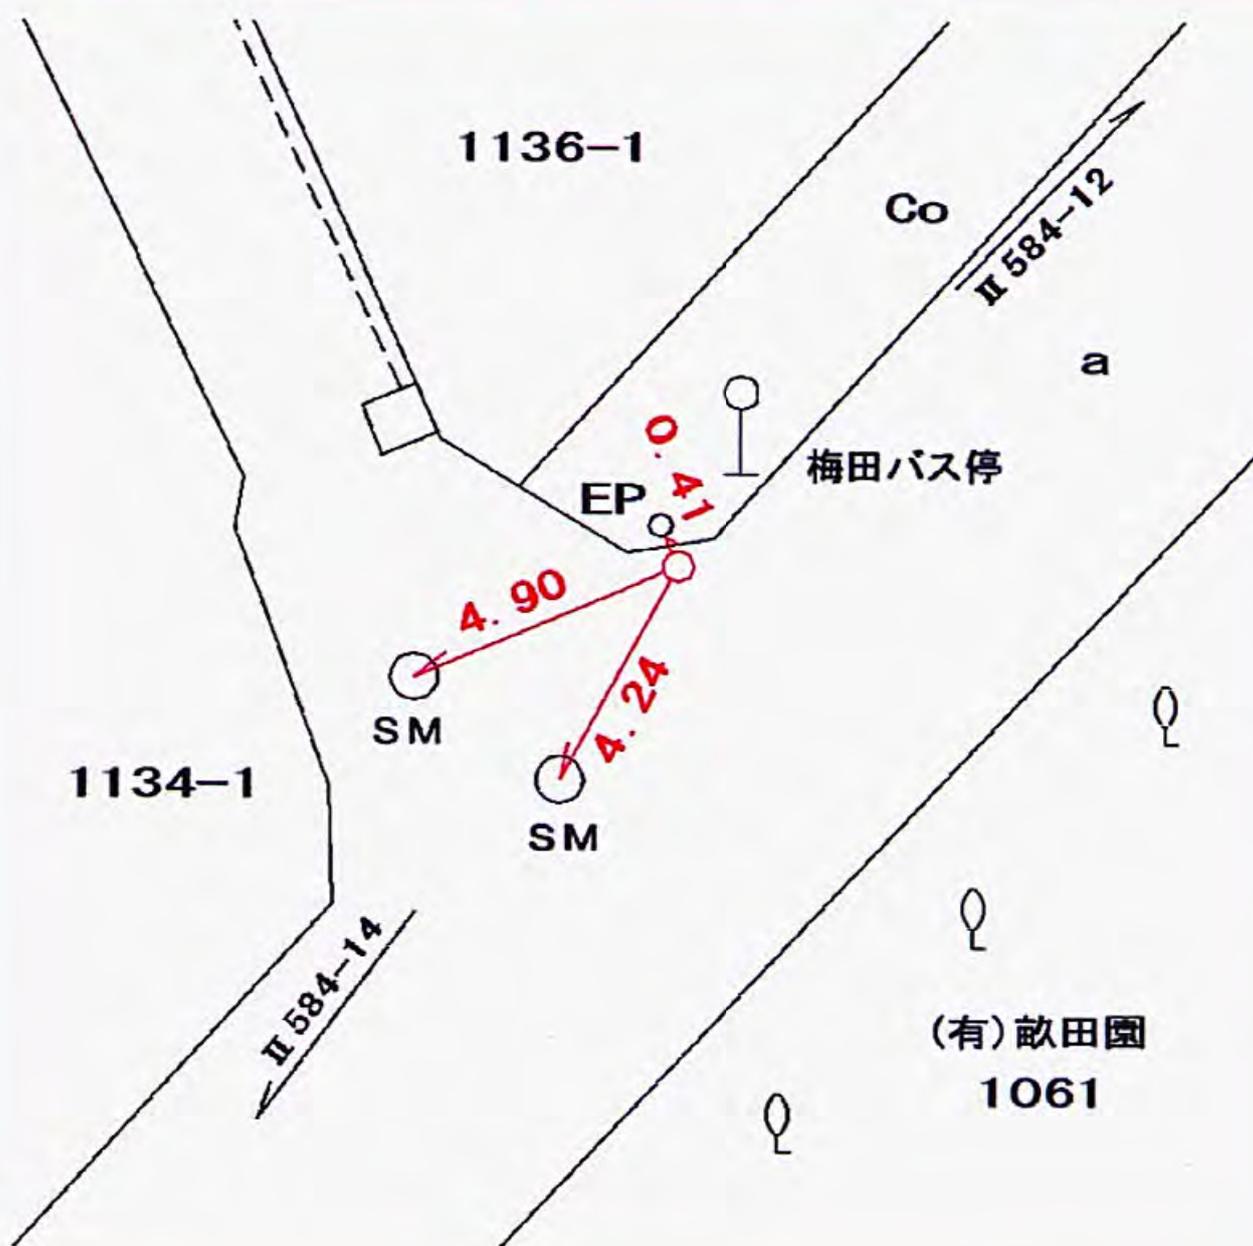

線
番
号

点
番
号

標識ノ種類

所
在
地

Ⅱ 584


14

金属標・鋏・木杭

緑区三保町六九一―二番地先

要 図

キザミ

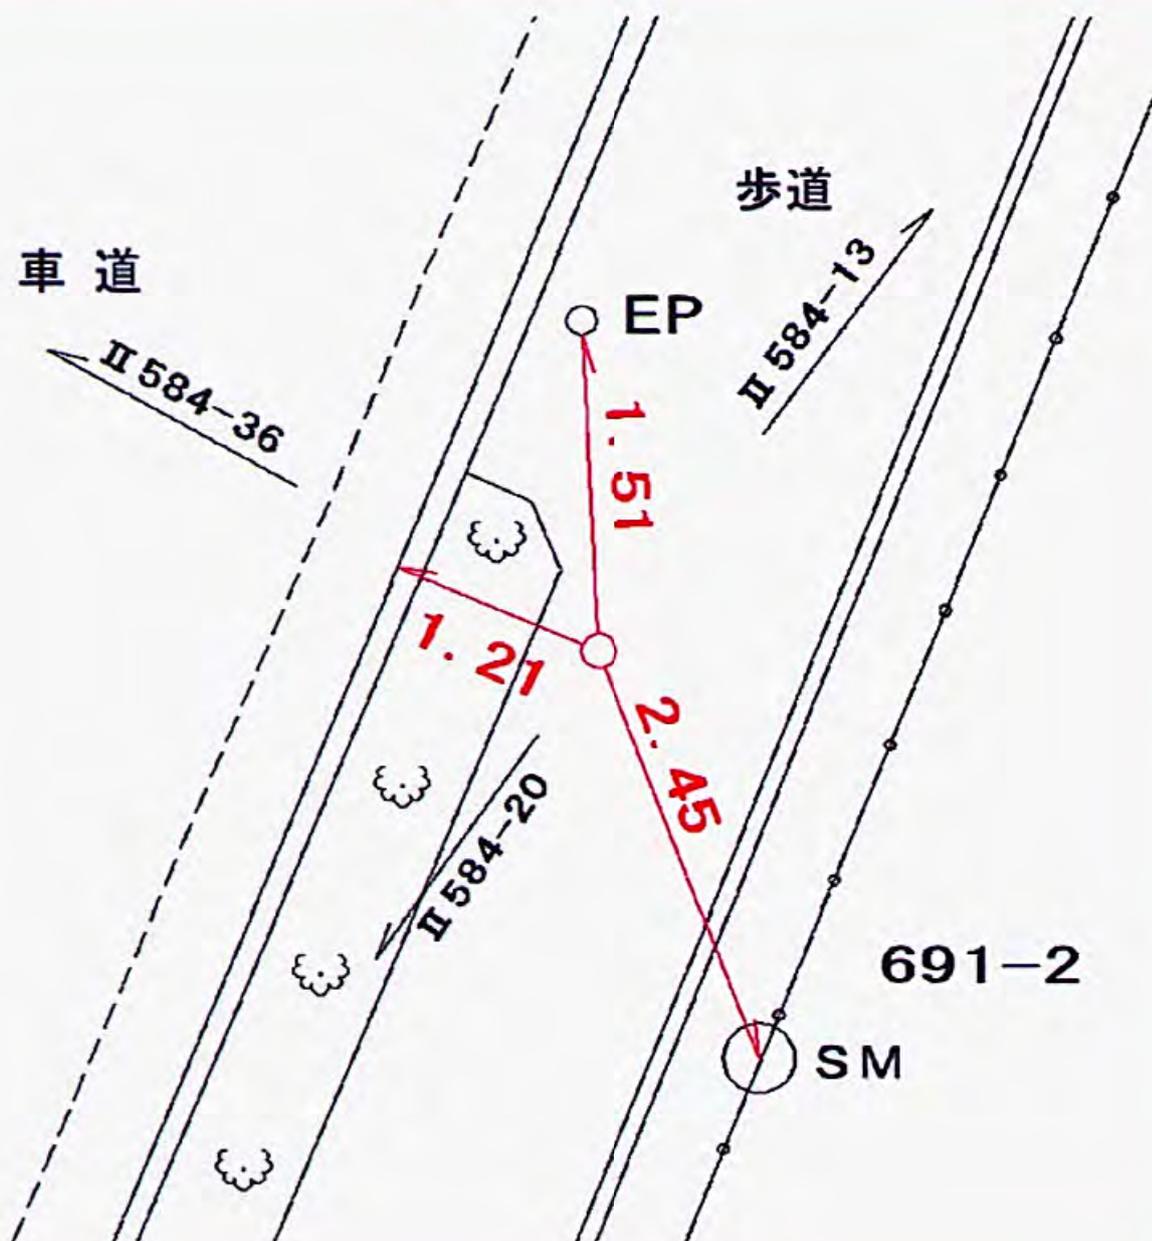

線
番
号

点
番
号

標識ノ種類

所
在
地

Ⅱ 584


15

金属標・鋳・木杭

旭区川井宿町一二九―三番地先

要 図

キザミ

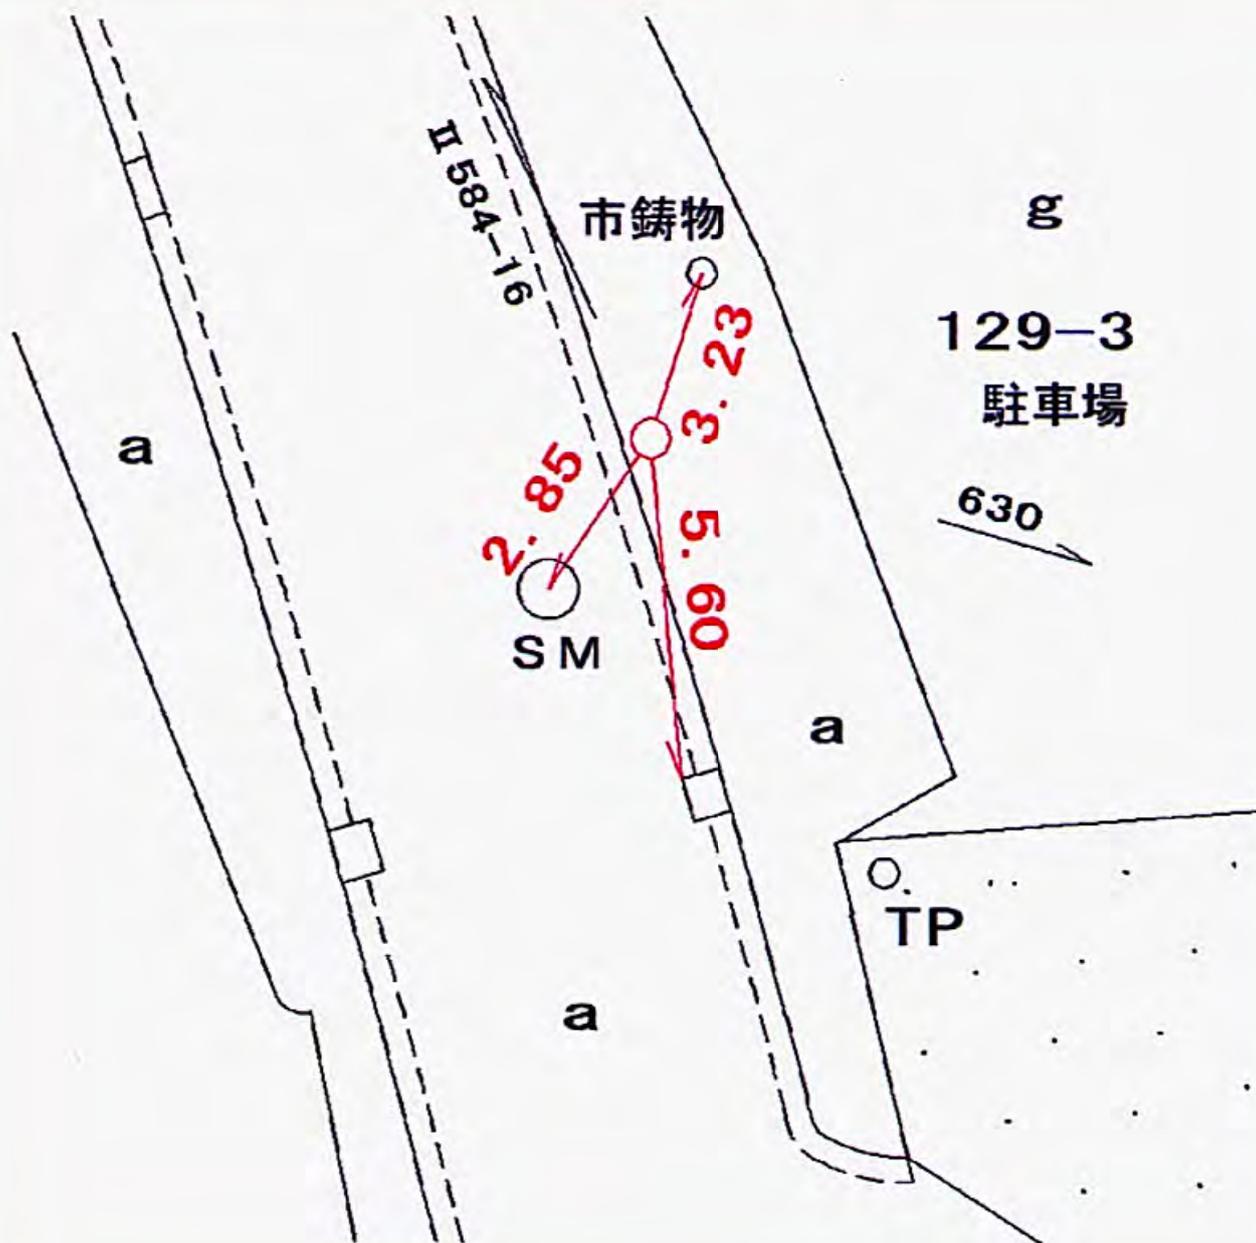

線 番 号	点 番 号	標識ノ種類	所 在 地
II 584	17	金属標 ・鋌・木杭	旭区上川井町三、二二三一 番地先
要 図		キザミ	



旭区上川井町三、二二三一 番地先 ✓

線
番
号

点
番
号

標識ノ種類

所
在
地

Ⅱ 584


18

金属標・鋌・木杭

緑区三保町五九四番地先

要 図

キザミ

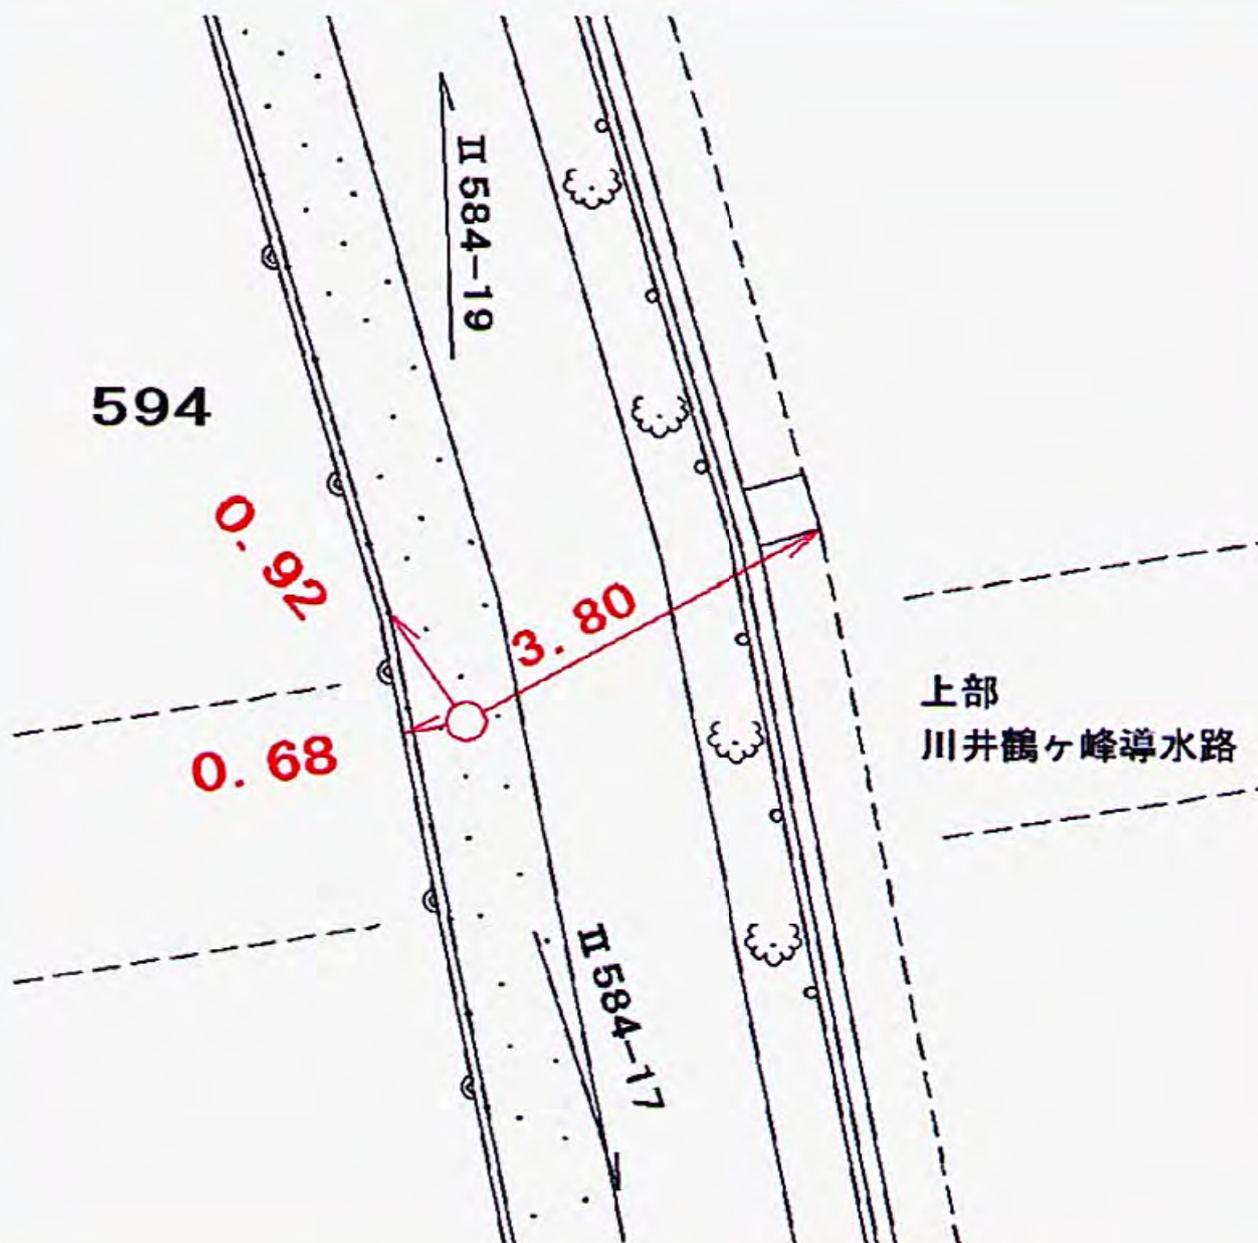

線
番
号

点
番
号

標識ノ種類

所
在
地

Ⅱ 584


19

金属標・鋸・木杭

緑区三保町五六一番地先

要 図

キザミ

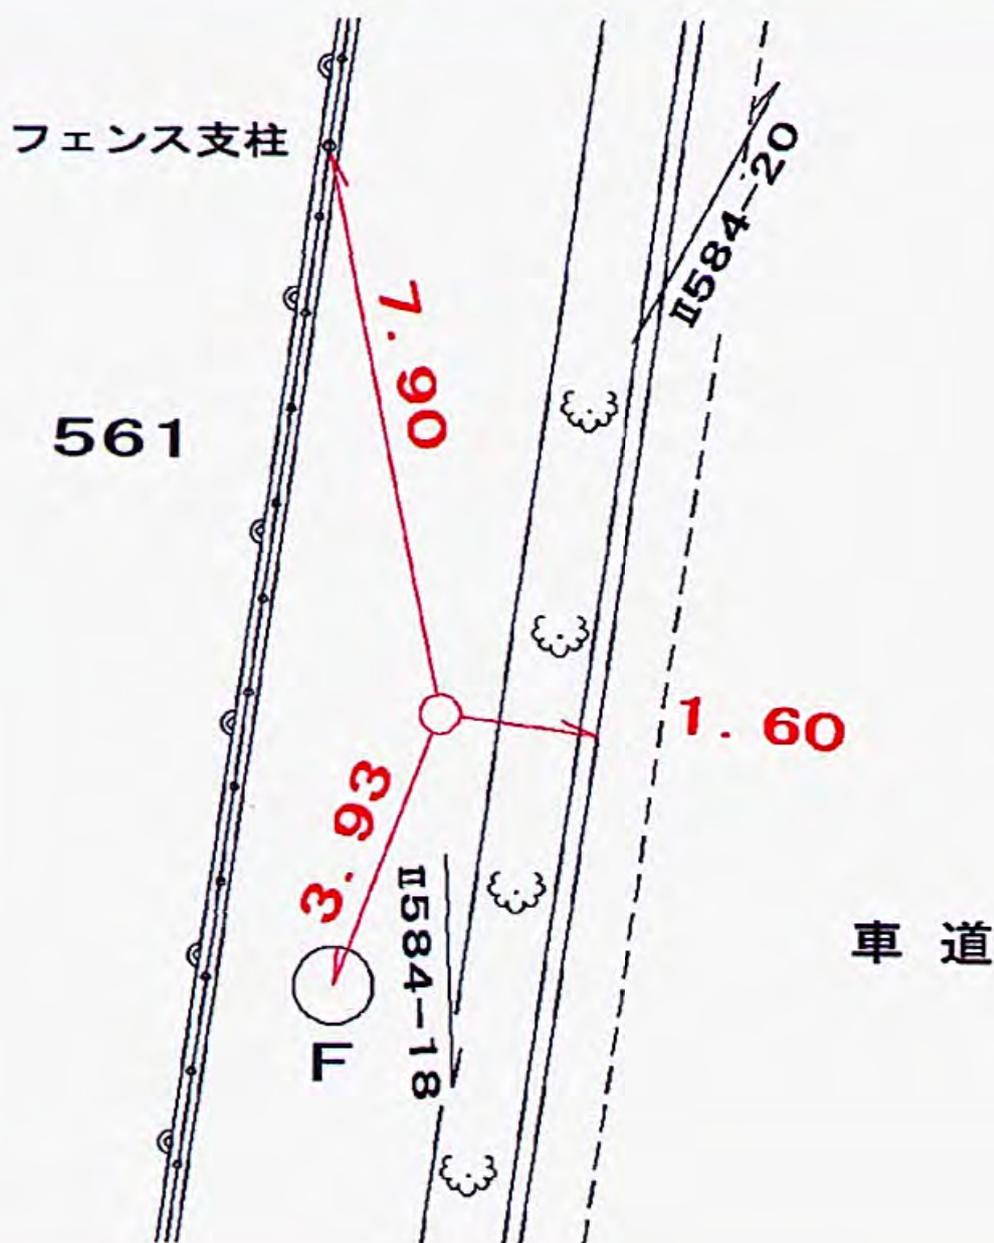

線
番
号

点
番
号

標識ノ種類

所
在
地

Ⅱ 584


20

金属標・鋌・木杭

緑区三保町六五九―四番地先

要 図

キザミ

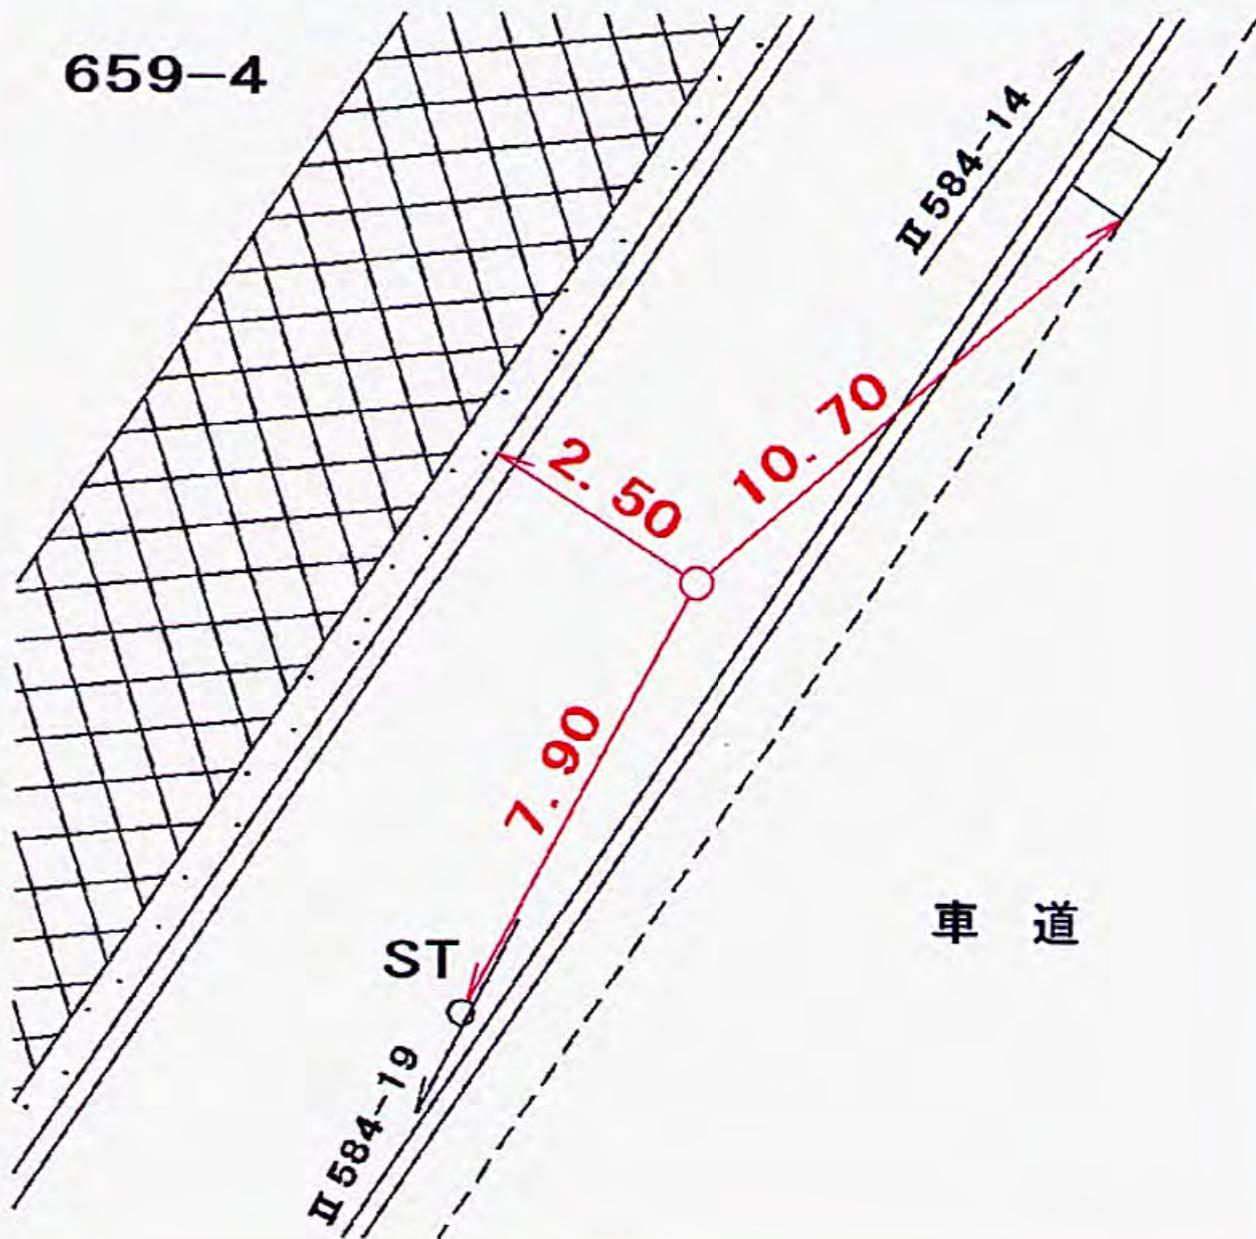

所在地

緑区霧が丘一丁目二九一―一三番地先



標識ノ種類

金属標・鋏・木杭

点番号


21

線番号

II 584

要 図

キザミ

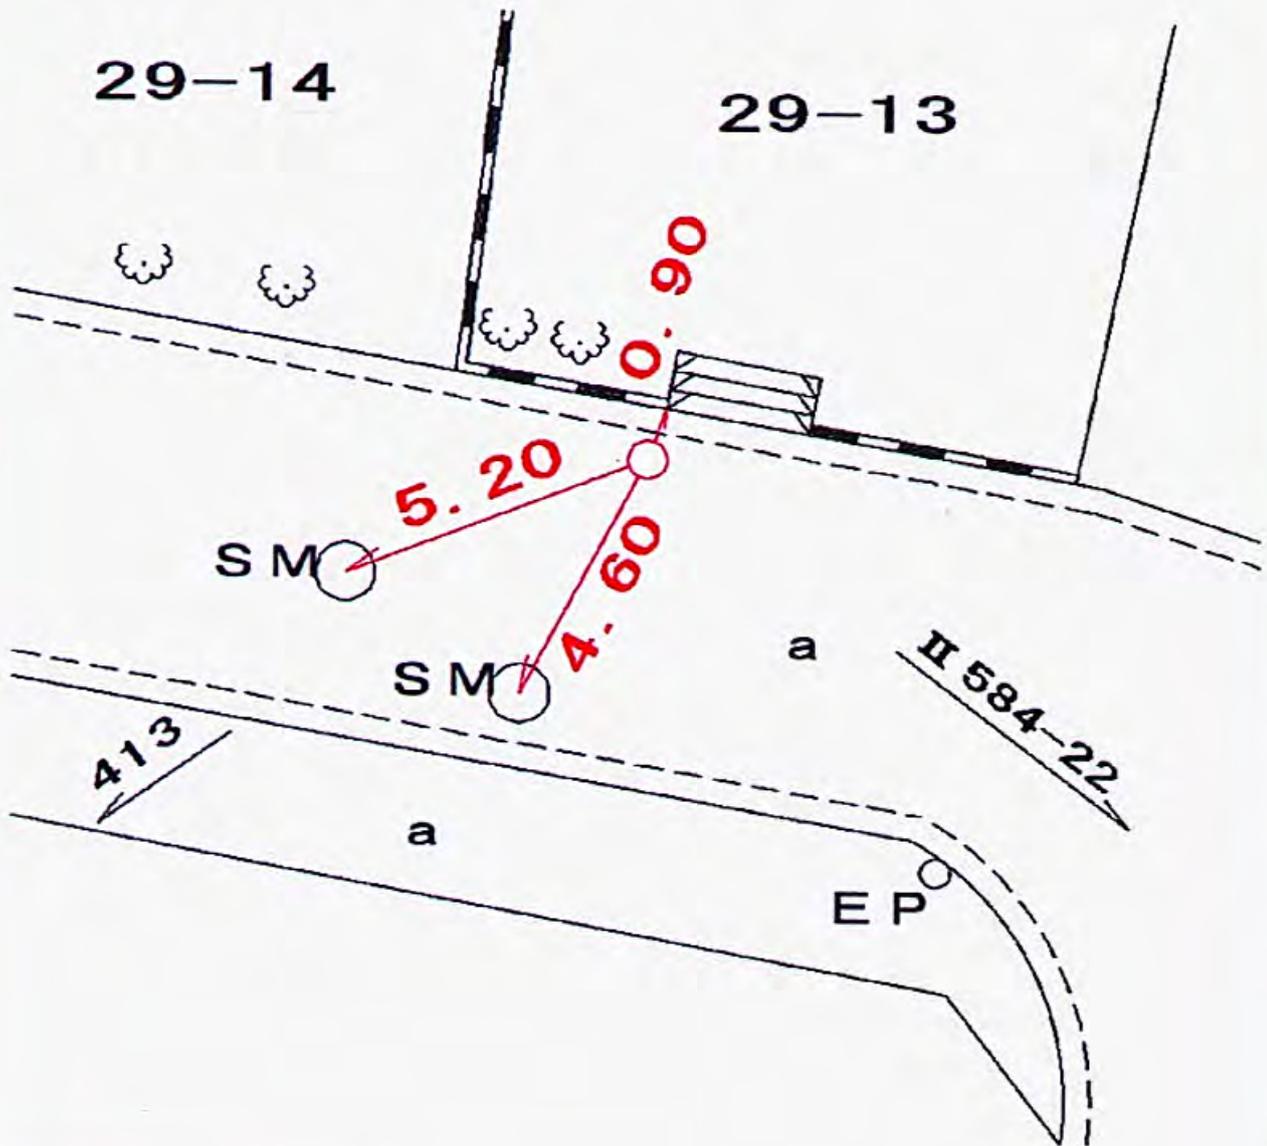

線
番
号

点
番
号

標識ノ種類

所
在
地

II 584


22

金属標・鋳・木杭

緑区新治町一、一一六番地先

要 図

キザミ

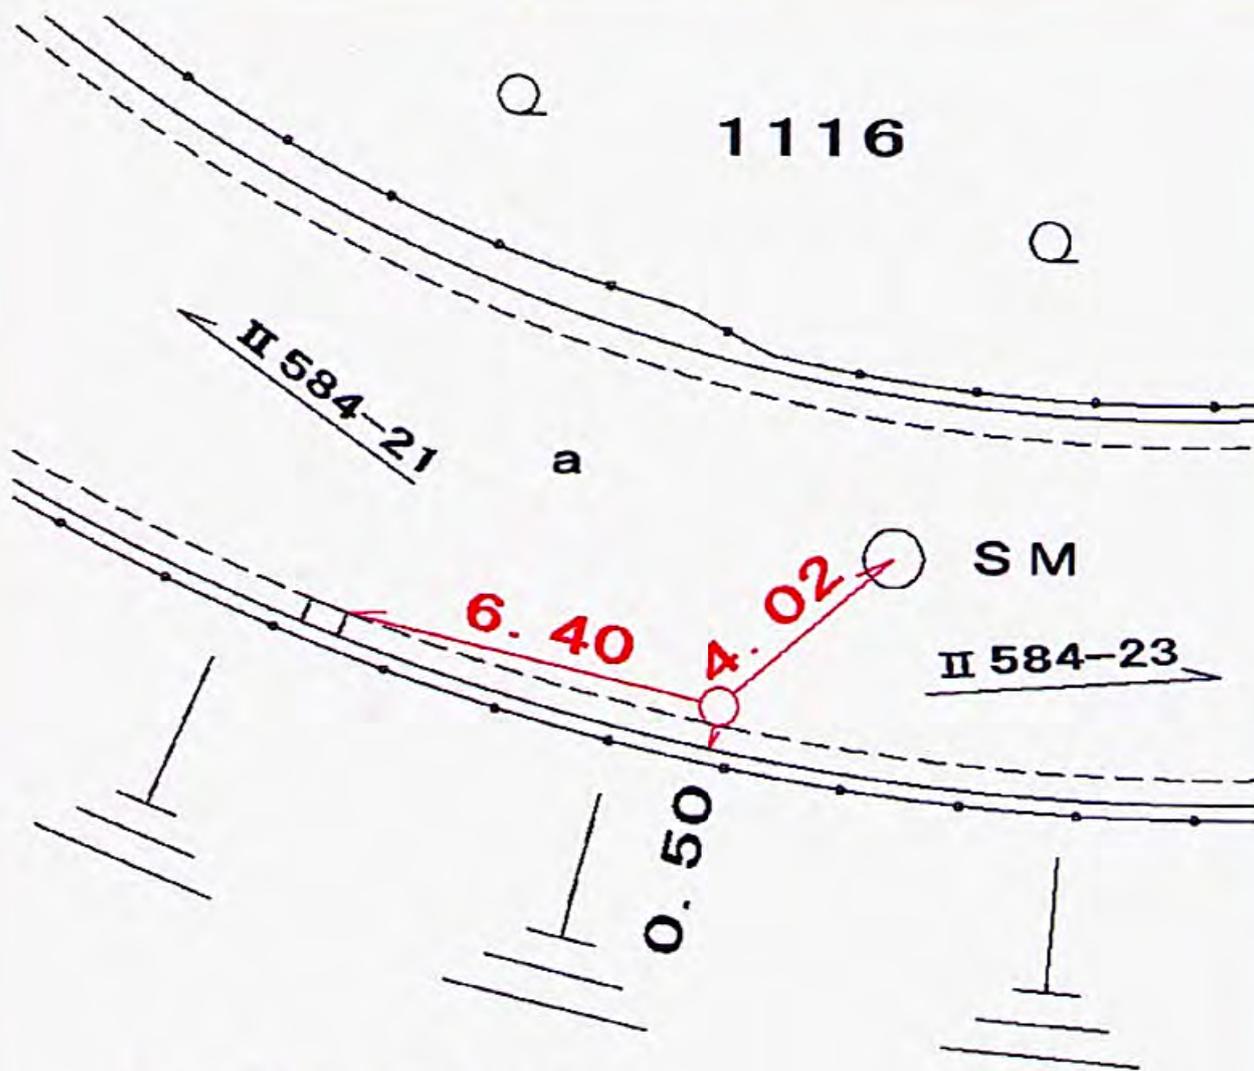

横浜創英短期大学

線番号	点番号	標識ノ種類	所在地
-----	-----	-------	-----

II 584	23	金属標 ・鋌・木杭	緑区新治町一、一一七番地先
--------	----	---	---------------

要 図	キザミ	
-----	-----	--



✓

線
番
号

点
番
号

標識ノ種類

所
在
地

Ⅱ 584

24

金属標・鋸・木杭

緑区新治新治町一、三三四番地先

要 図

キザミ



線
番
号

点
番
号

標識ノ種類

所
在
地

II 584


25

金属標・鋌・木杭

緑区新治町一、三三五番地先

要 図

キザミ

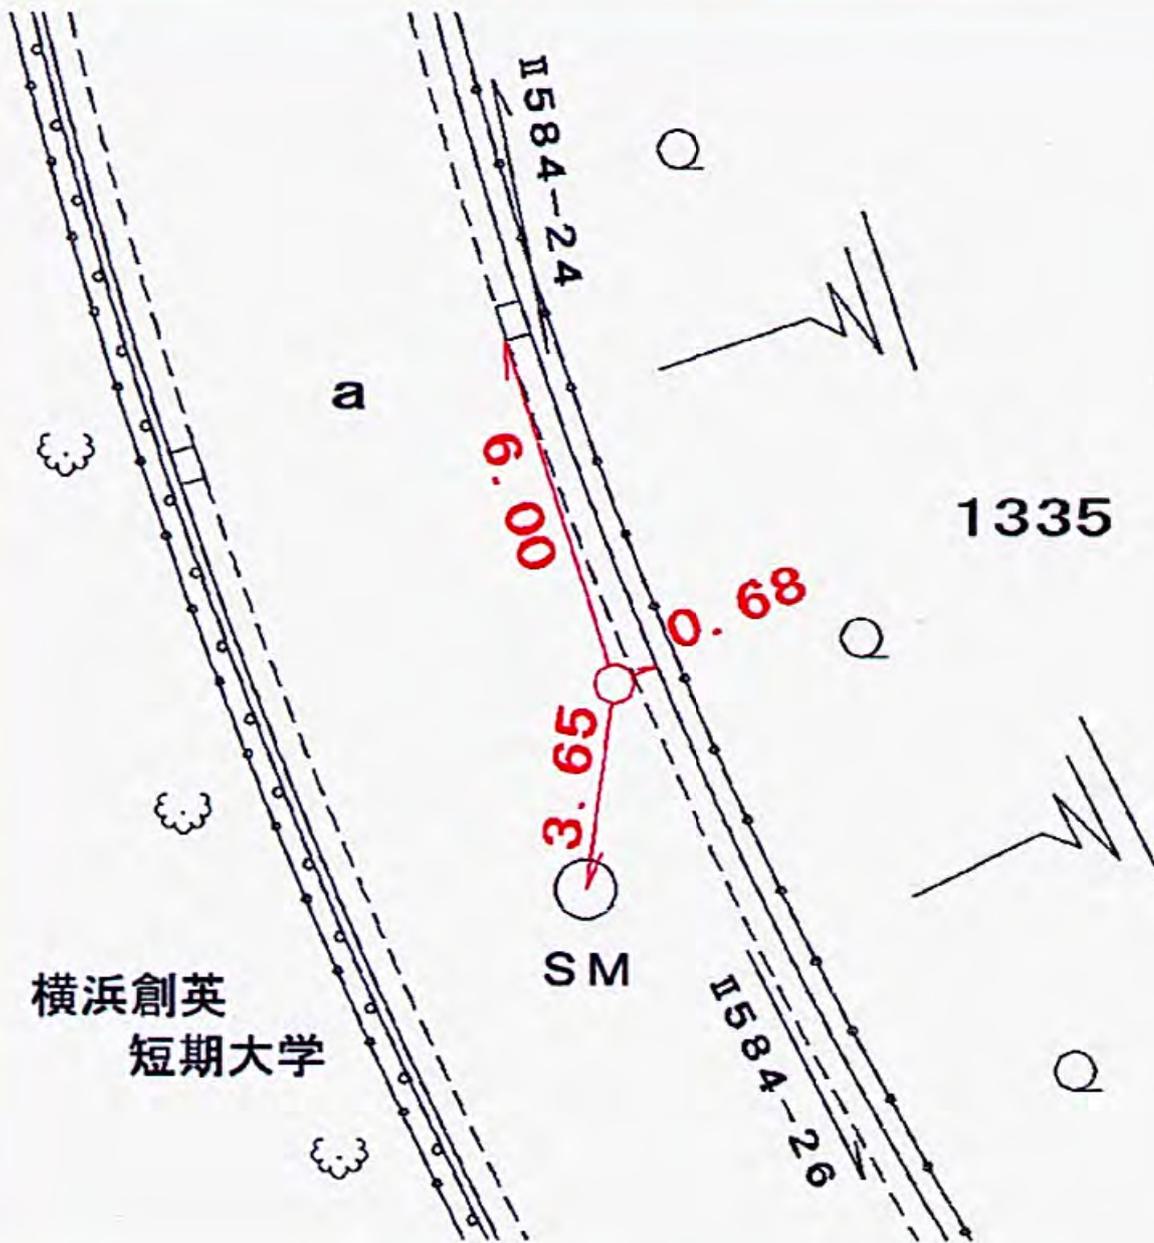

線
番
号

点
番
号

標識ノ種類

所
在
地

II 584


26

金属標・鋸・木杭

緑区三保町二八番地先

要 図

キザミ

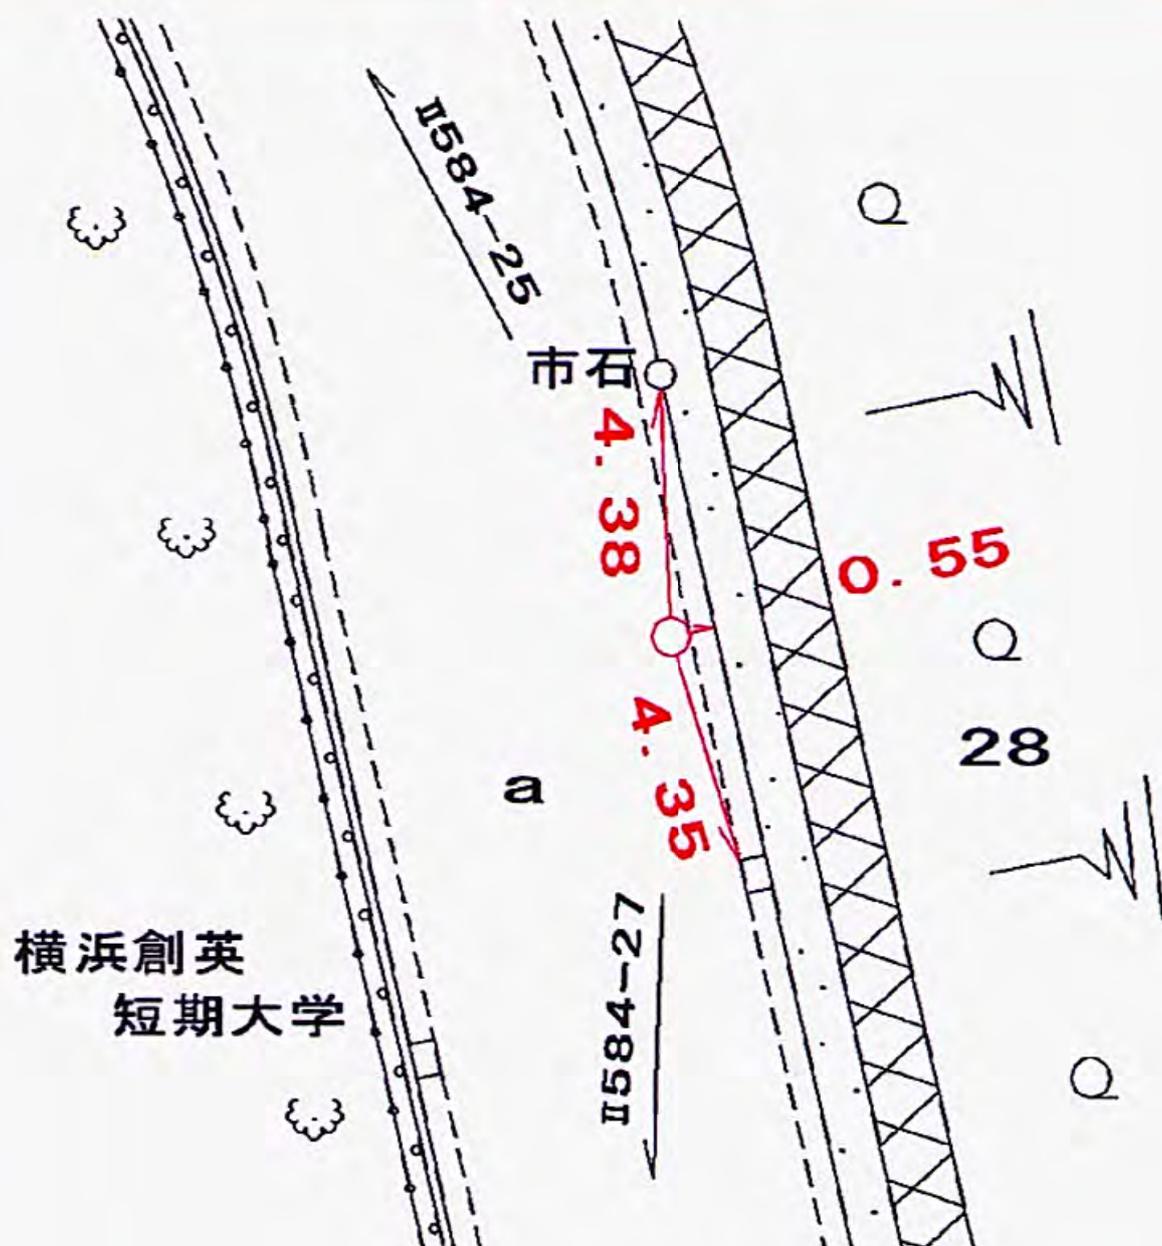

線
番
号

点
番
号

標識ノ種類

所
在
地

II 584


27

金属標・鋌・木杭

緑区三保町二八番地先

要 図

キザミ

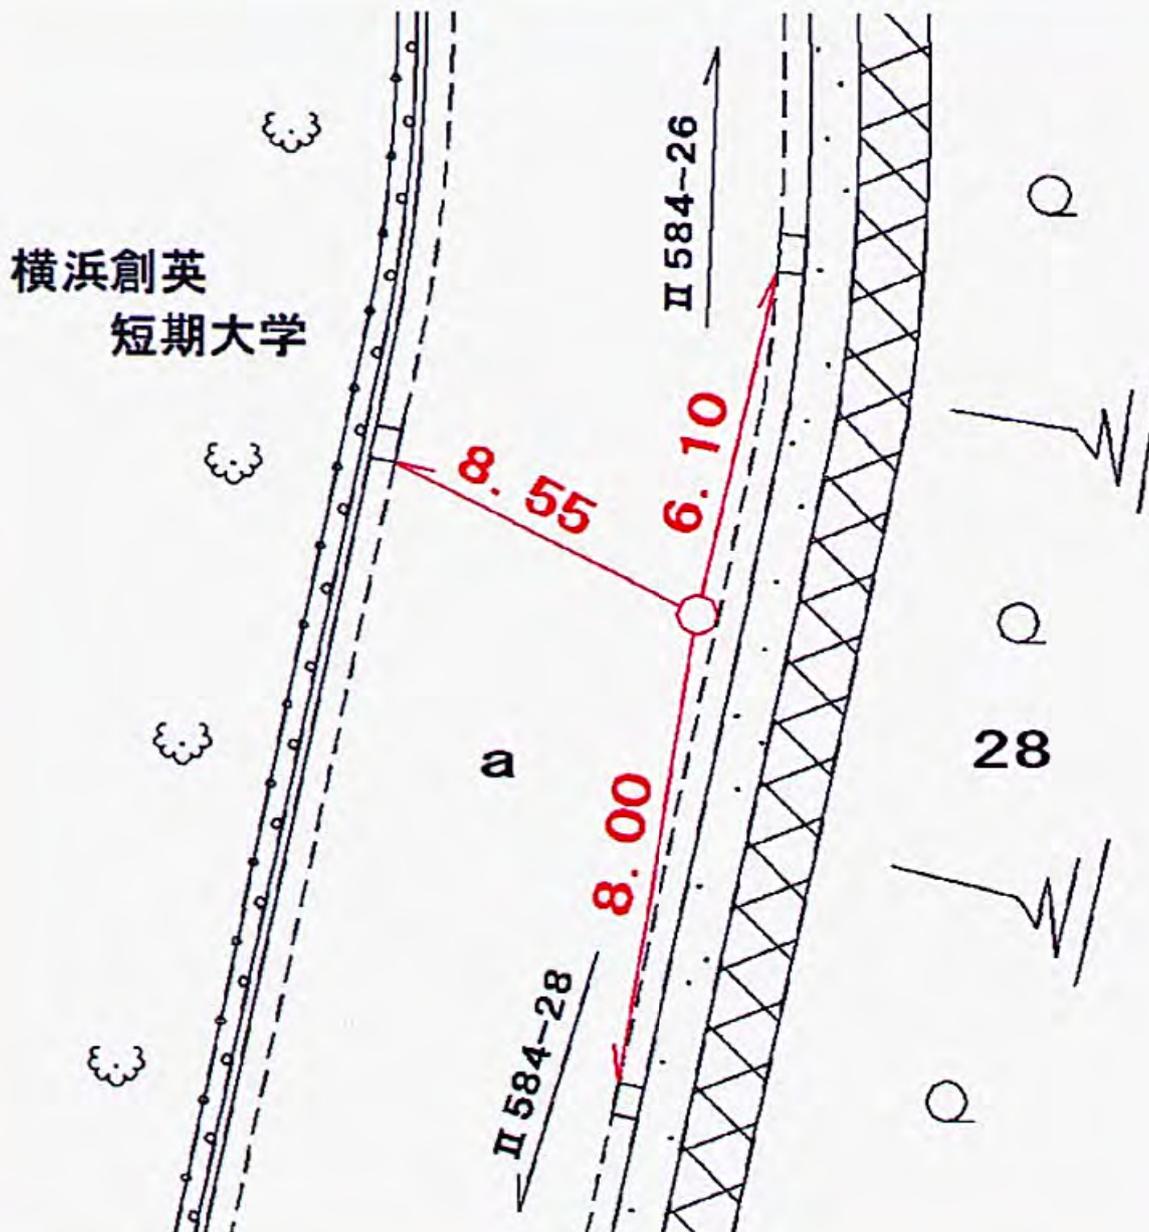

✓

線
番
号

点
番
号

標識ノ種類

所
在
地

II 584


28

金属標・鋌・木杭

緑区三保町三二一 一番地先

要 図

キザミ

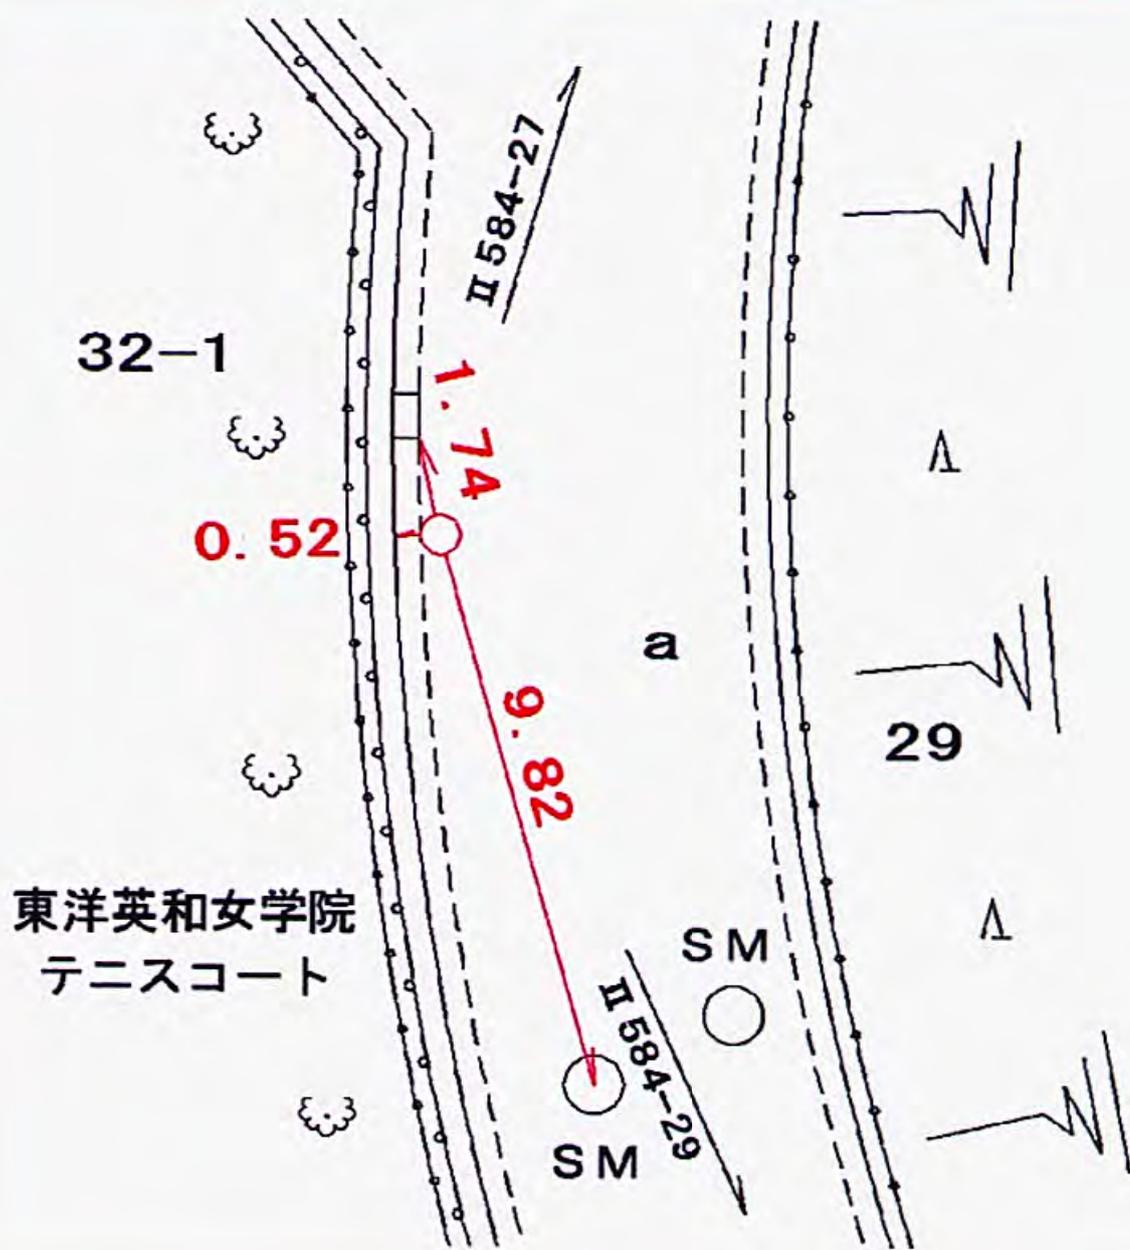

線
番
号

点
番
号

標識ノ種類

所
在
地

II 584


29

金属標・鋌・木杭

緑区三保町三二一
一番地先

要 図

キザミ

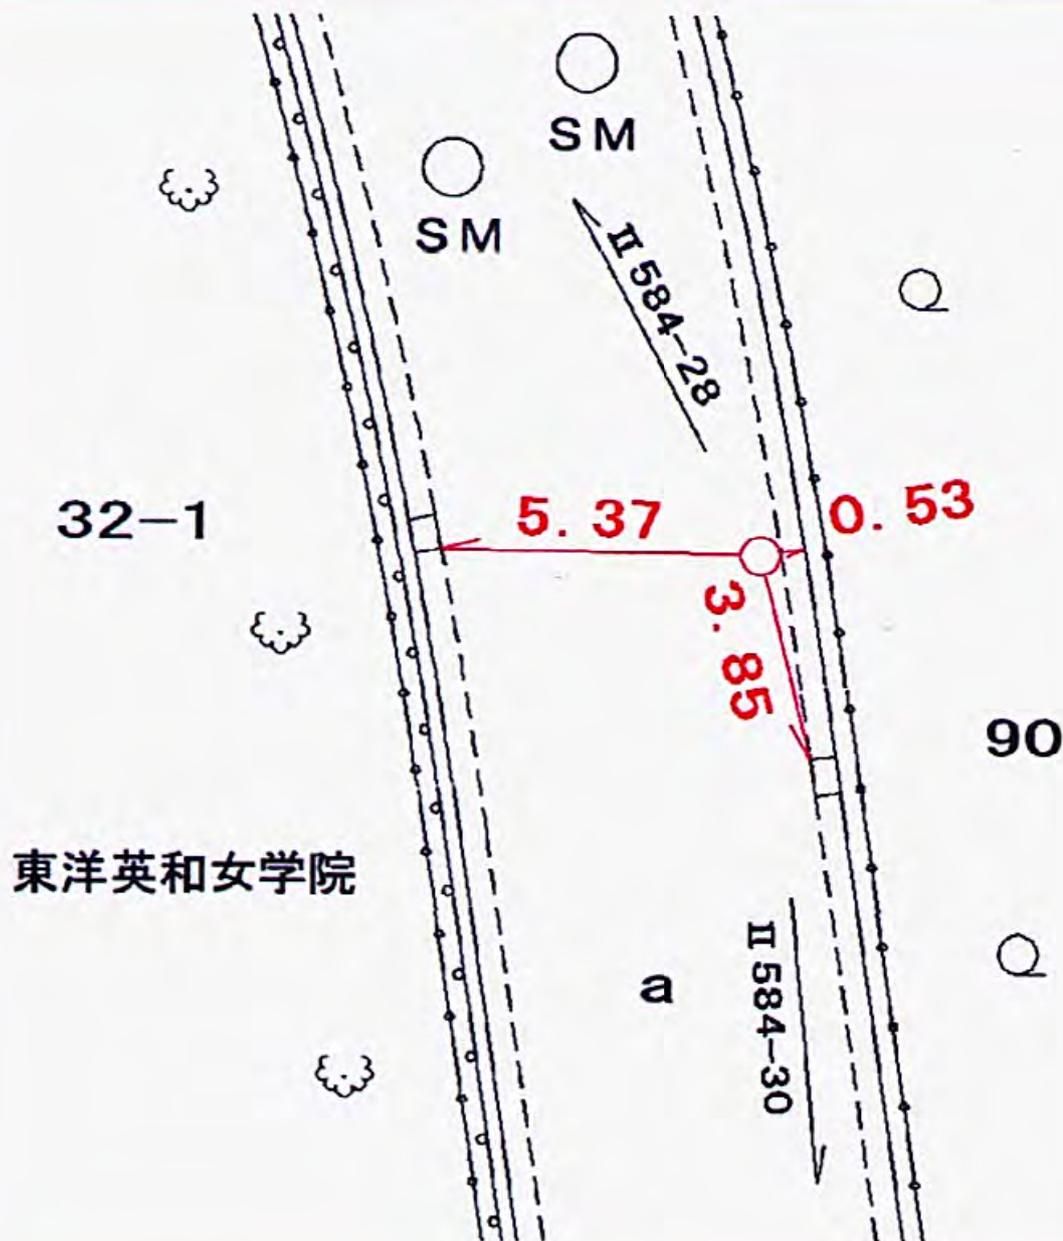

線
番
号

点
番
号

標識ノ種類

所
在
地

II 584


30

金属標・鋌・木杭

緑区三保町一三一
番地先

要 図

キザミ

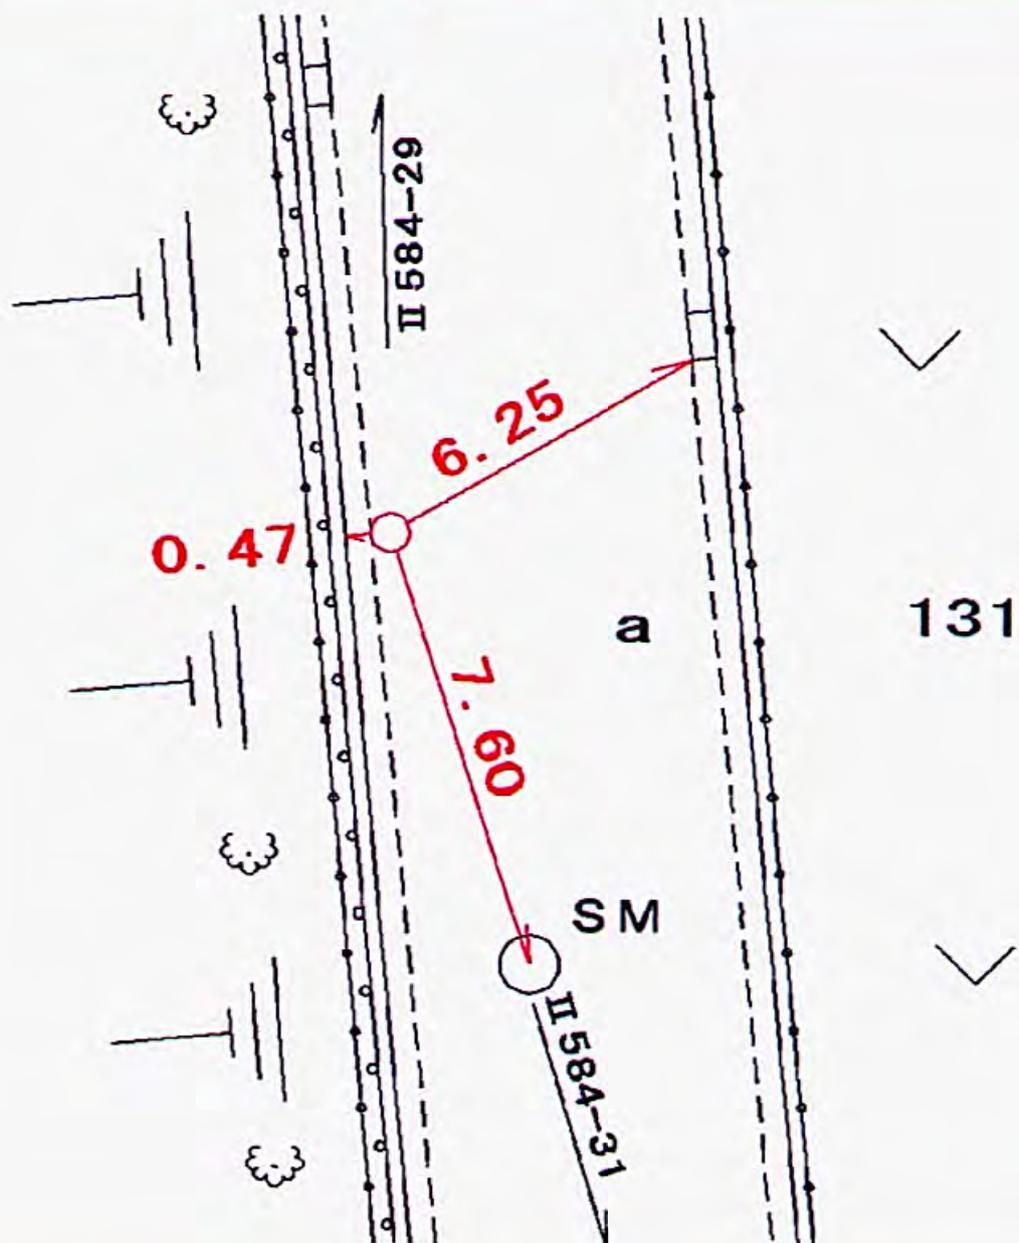

✓

線
番
号

点
番
号

標識ノ種類

所
在
地

Ⅱ 584


31

金属標・鋌・木杭

緑区三保町一三四一 一番地先

要 図

キザミ

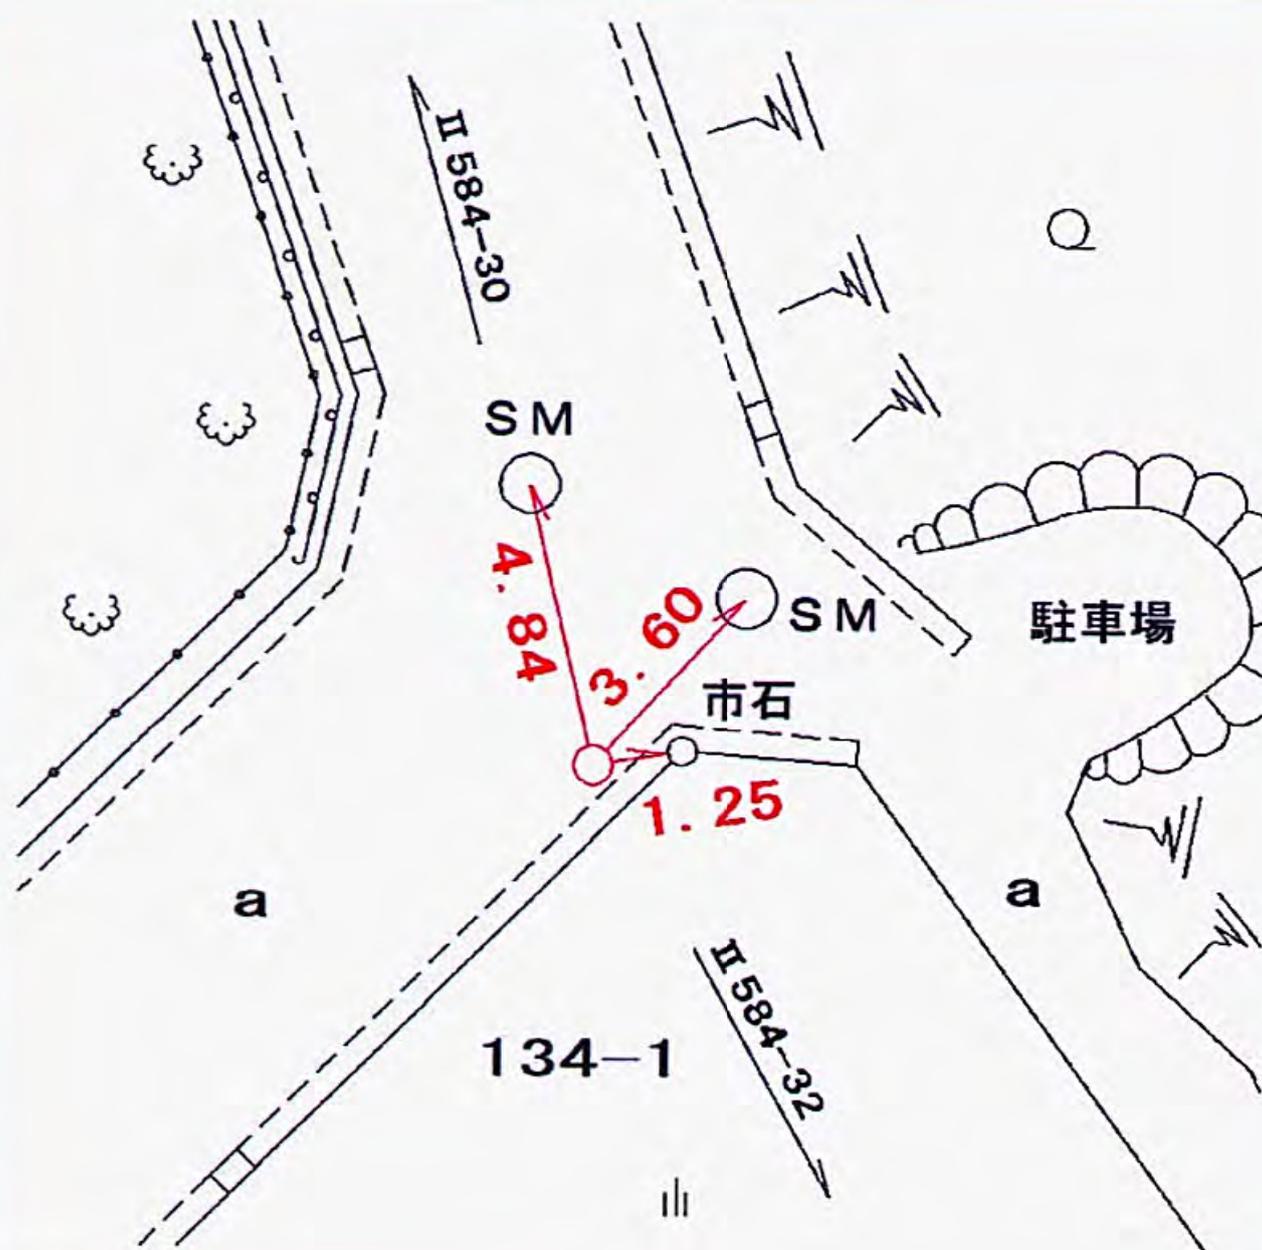


✓

線 番 号	点 番 号	標識ノ種類	所 在 地
-------------	-------------	-------	-------------

II 584	32	金属標 ・鋌・木杭	緑区三保町二〇一番地先
--------	----	---	-------------

要 図	キザミ	
-----	-----	--

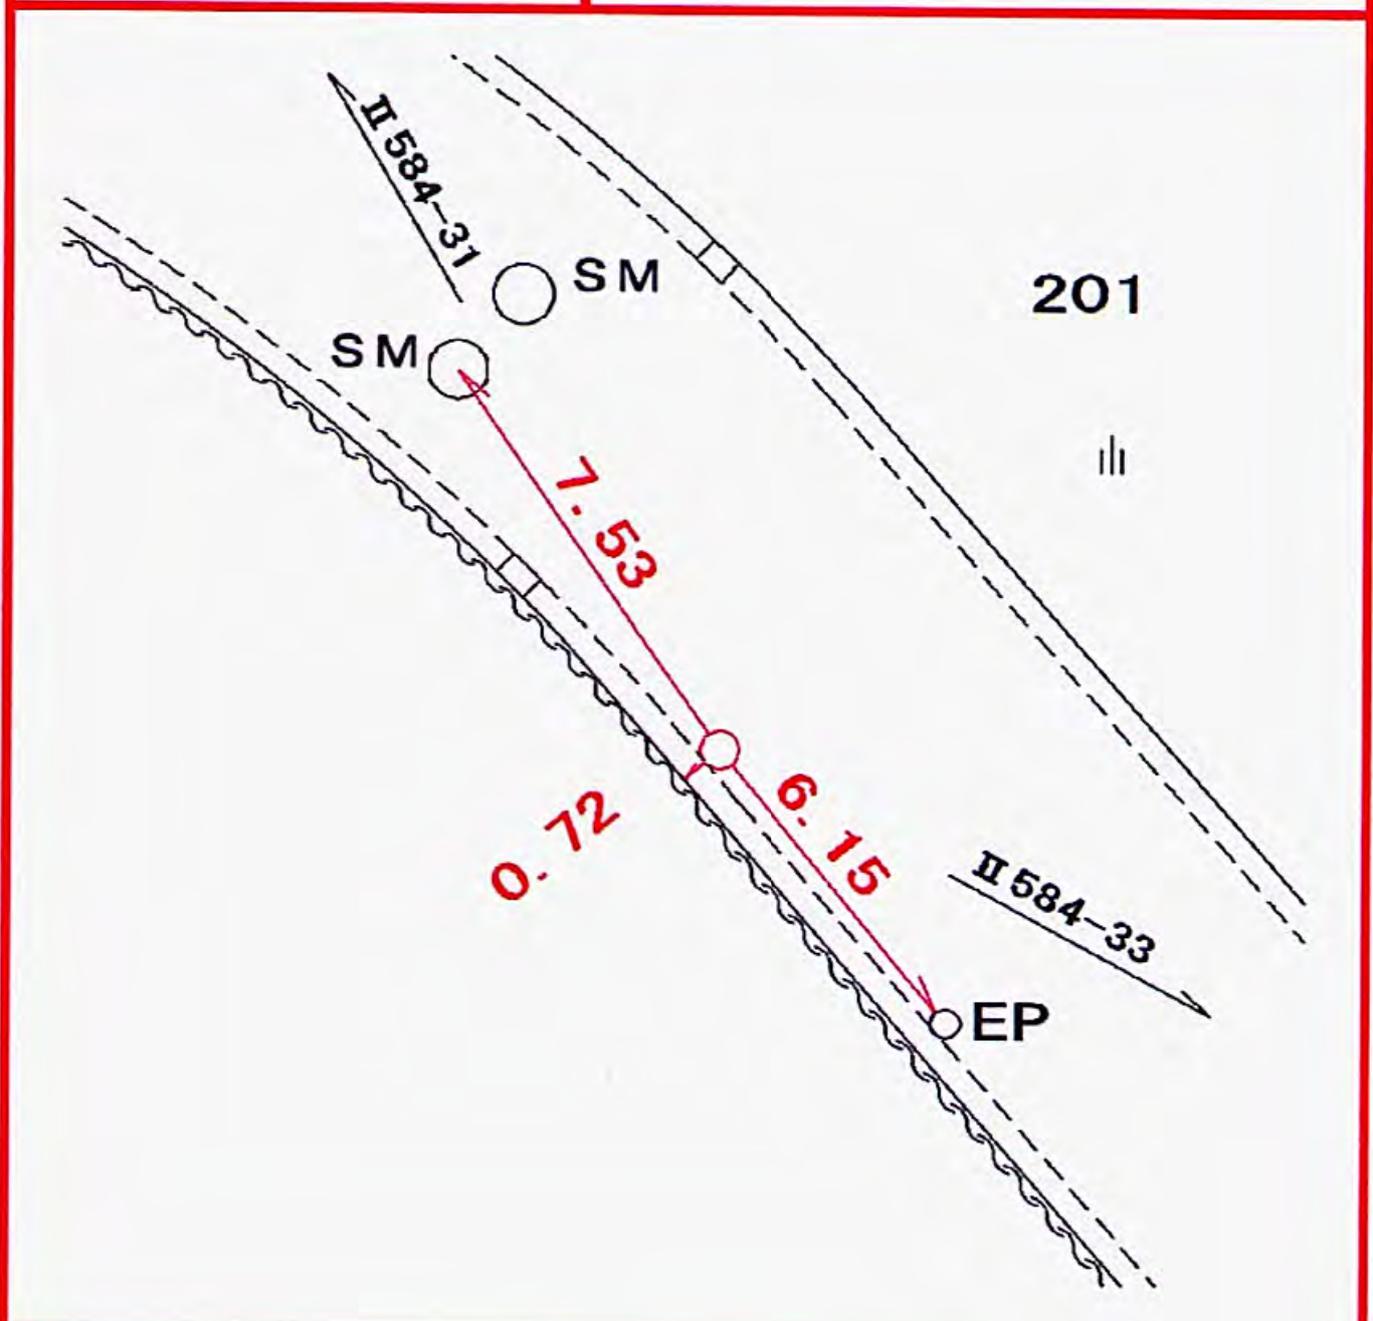

緑区三保町二〇一番地先 ✓

所在地

緑区三保町二〇八―一 番地先

標識ノ種類

金属標・鋳・木杭

点番号

33


線番号

II 584

要 図

キザミ

208-1

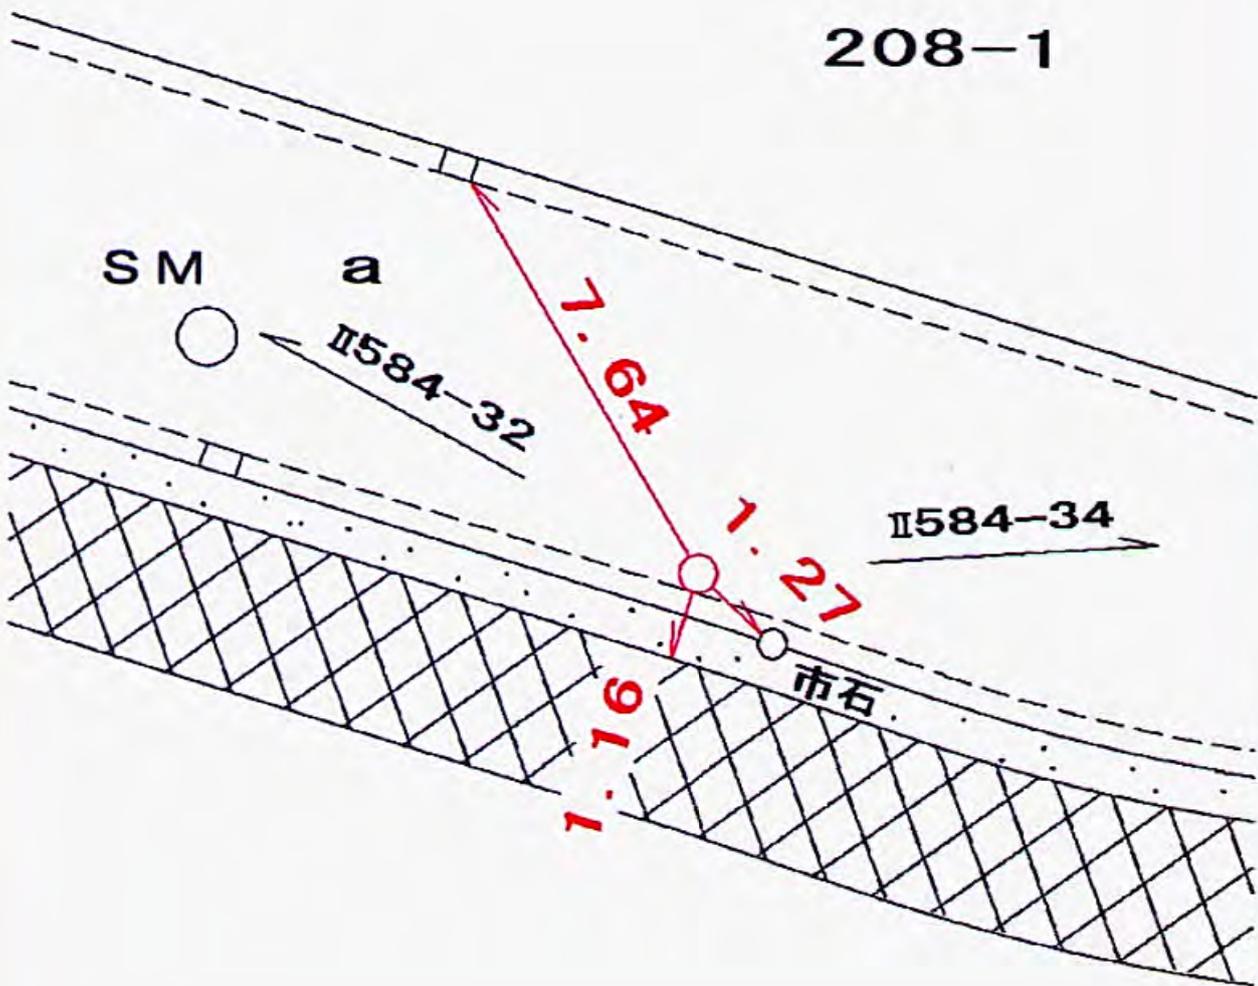

✓

線
番
号

点
番
号

標識ノ種類

所
在
地

Ⅱ 584


34

金属標・鋳・木杭

緑区三保町二四六一番地先

要 図


キザミ

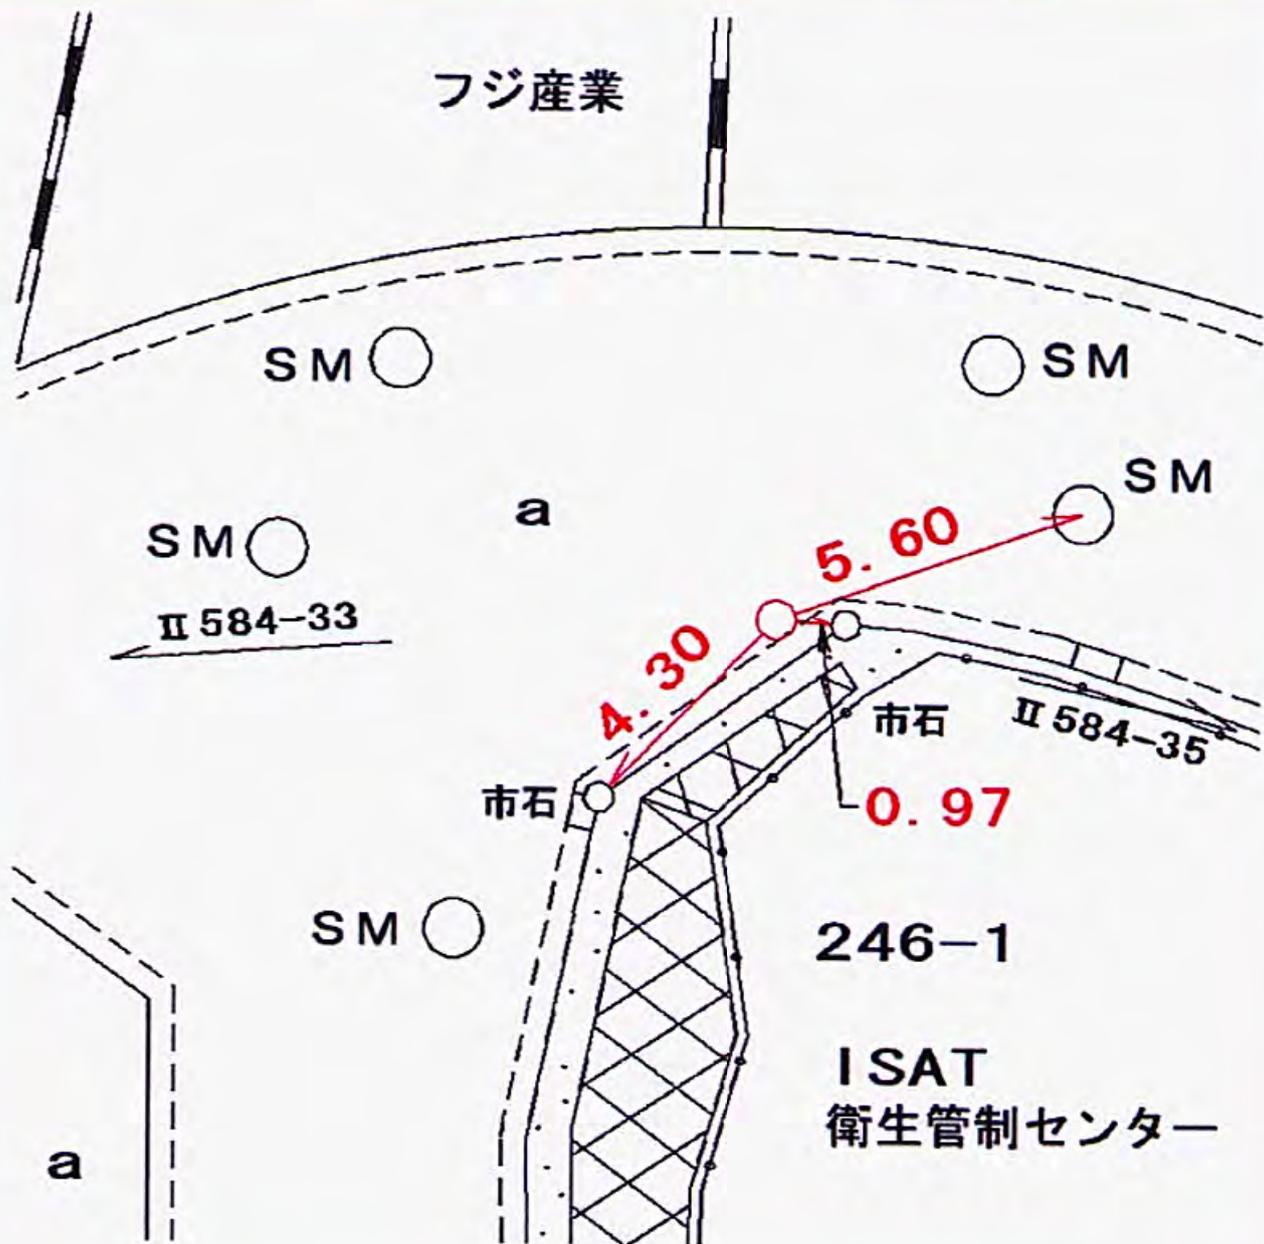

線 番 号	点 番 号	標識ノ種類	所 在 地
-------------	-------------	-------	-------------

II 584	35	金属標 ・鋏・木杭	緑区三保町二二九―一 番地先 ✓
--------	----	---	------------------------

要 図	キザミ	
--------	-----	--

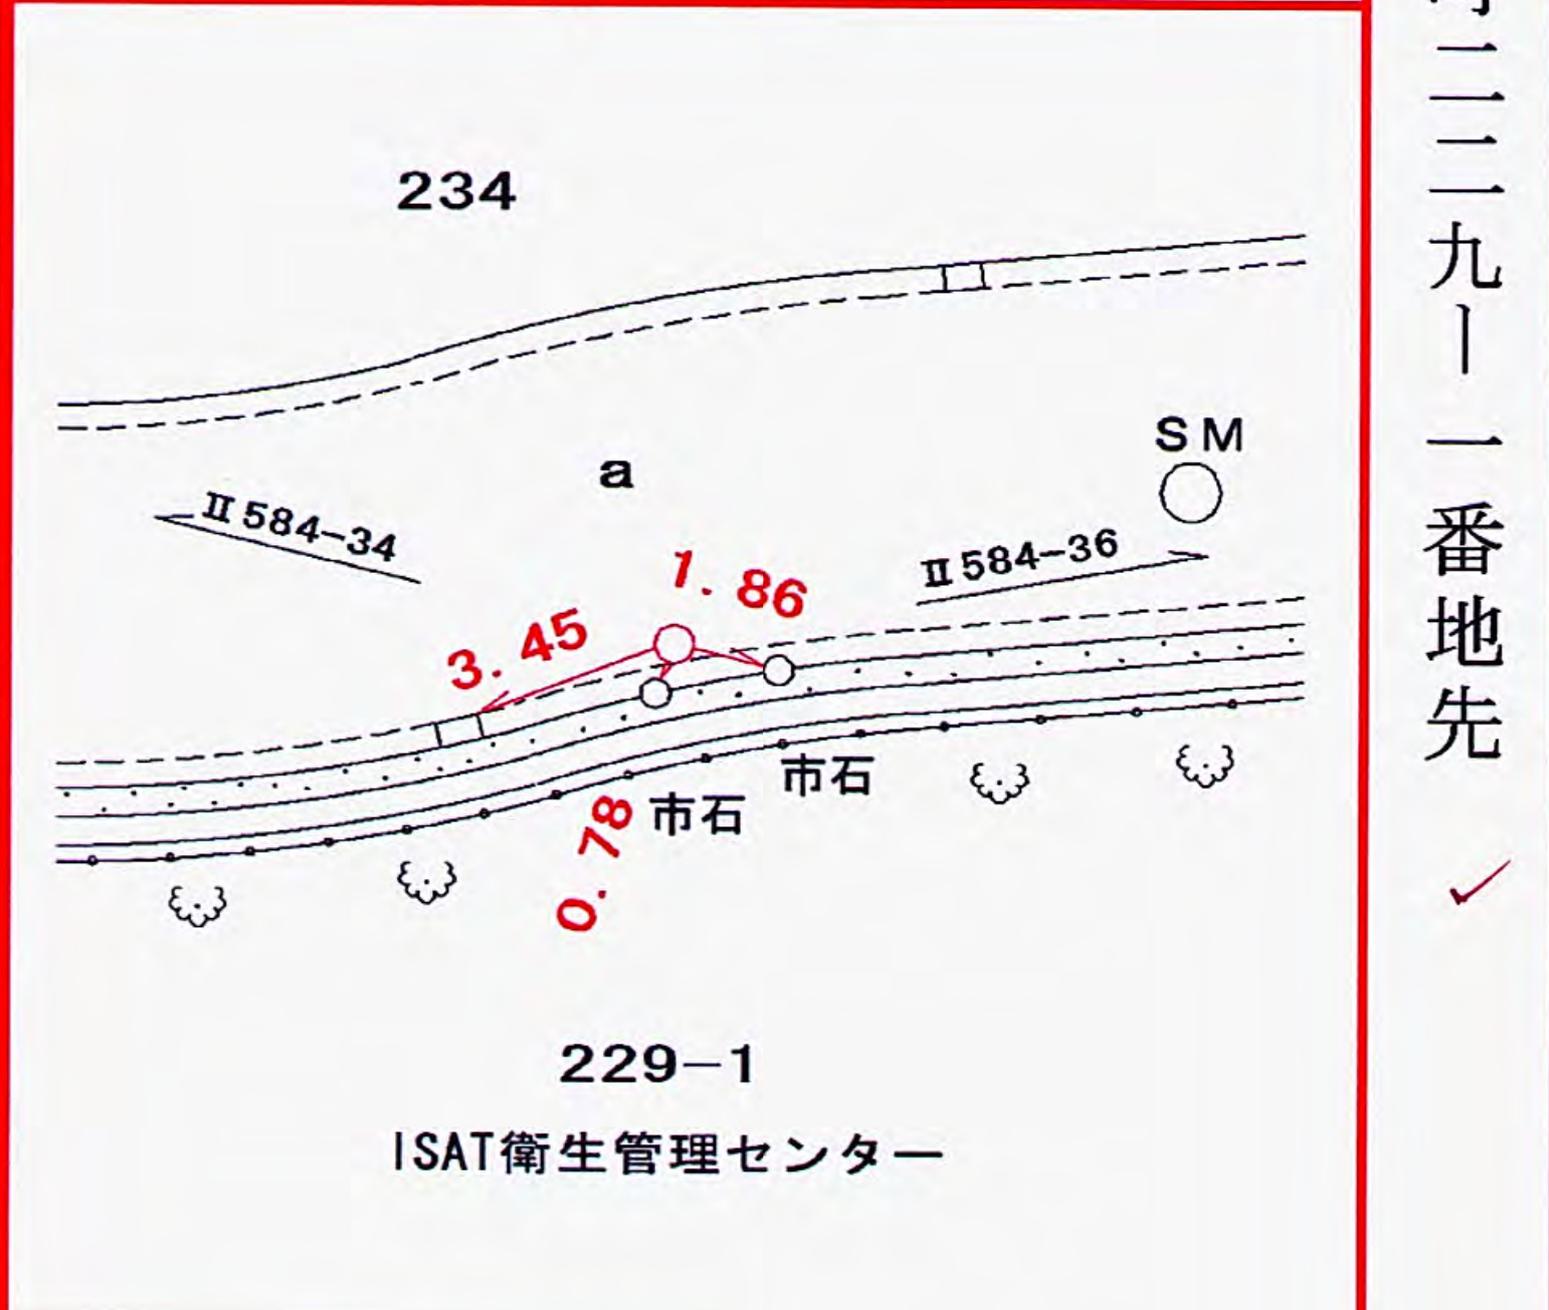

線
番
号

点
番
号

標識ノ種類

所
在
地

Ⅱ 584


36

金属標・鋌・木杭

緑区三保町二二五―一
番地先

要 図

キザミ

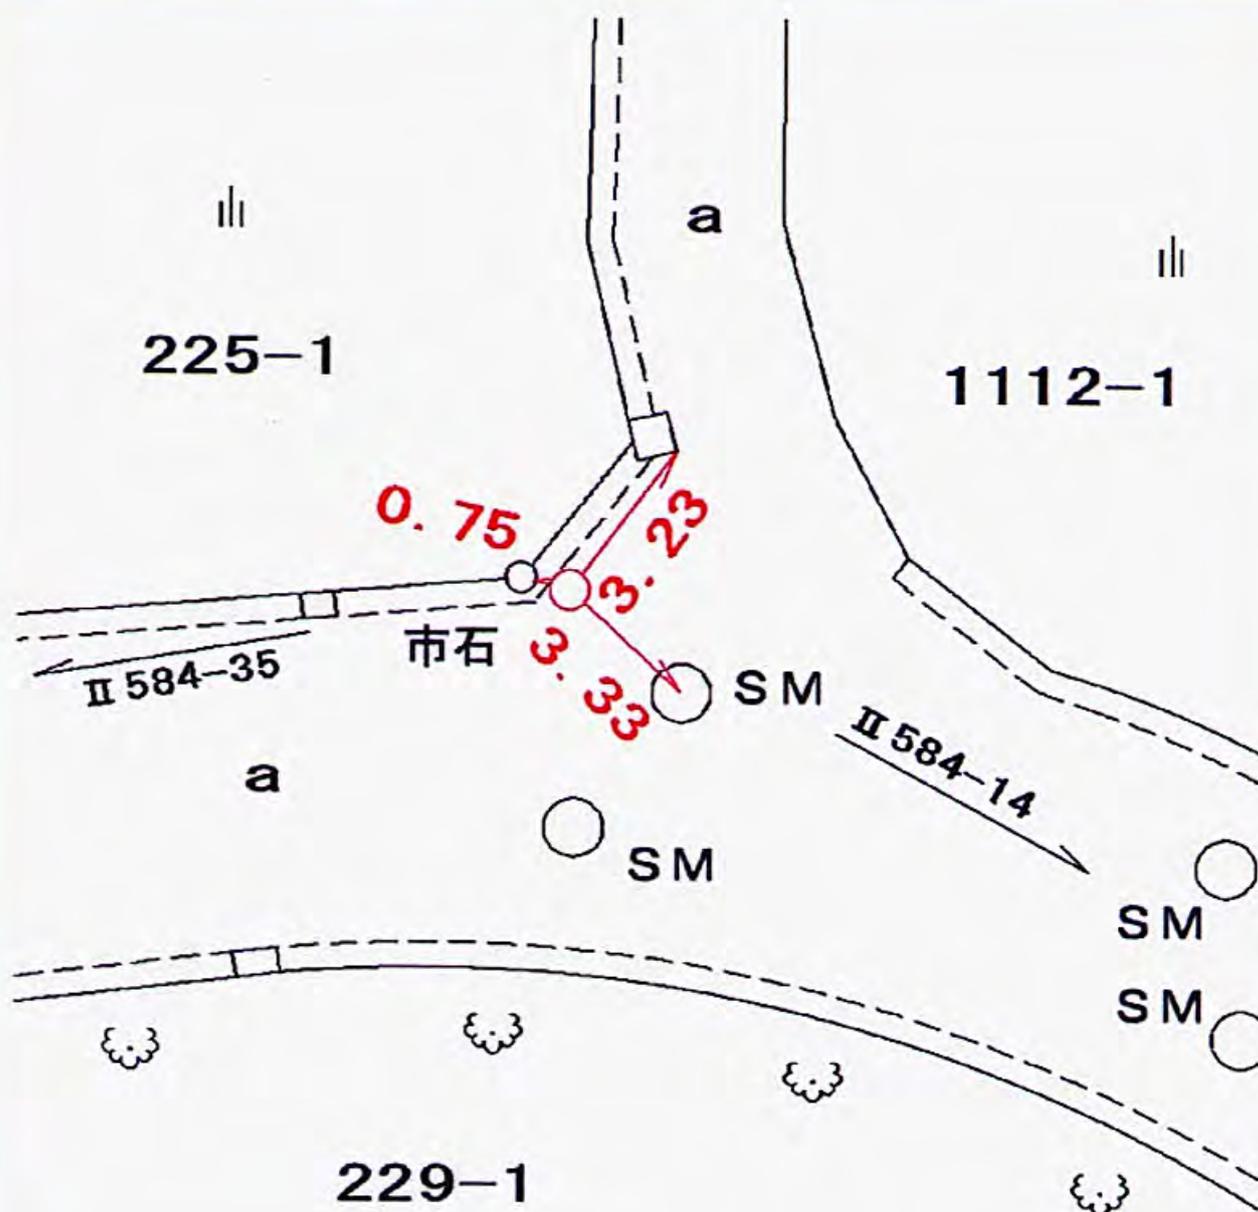

線番号	点番号	標識ノ種類	所在地
II 585	8	金属標・鋳・木杭	青葉区荏田町一三〇番地先
要 図		キザミ	



青葉区荏田町一三〇番地先



線番号	点番号	標識ノ種類	所在地
-----	-----	-------	-----

II 585	9	金属標 ・鋌・木杭	青葉区新石川町一丁目二三一―一七番地先
--------	---	---	---------------------


要 図	キザミ	
-----	-----	--



線 番 号	点 番 号	標識ノ種類	所 在 地
-------------	-------------	-------	-------------

II 585	10	金属標 ・鋌・木杭	青葉区新石川町二丁目二六番地先
--------	----	---	-----------------

要 図	キザミ	
--------	-----	--

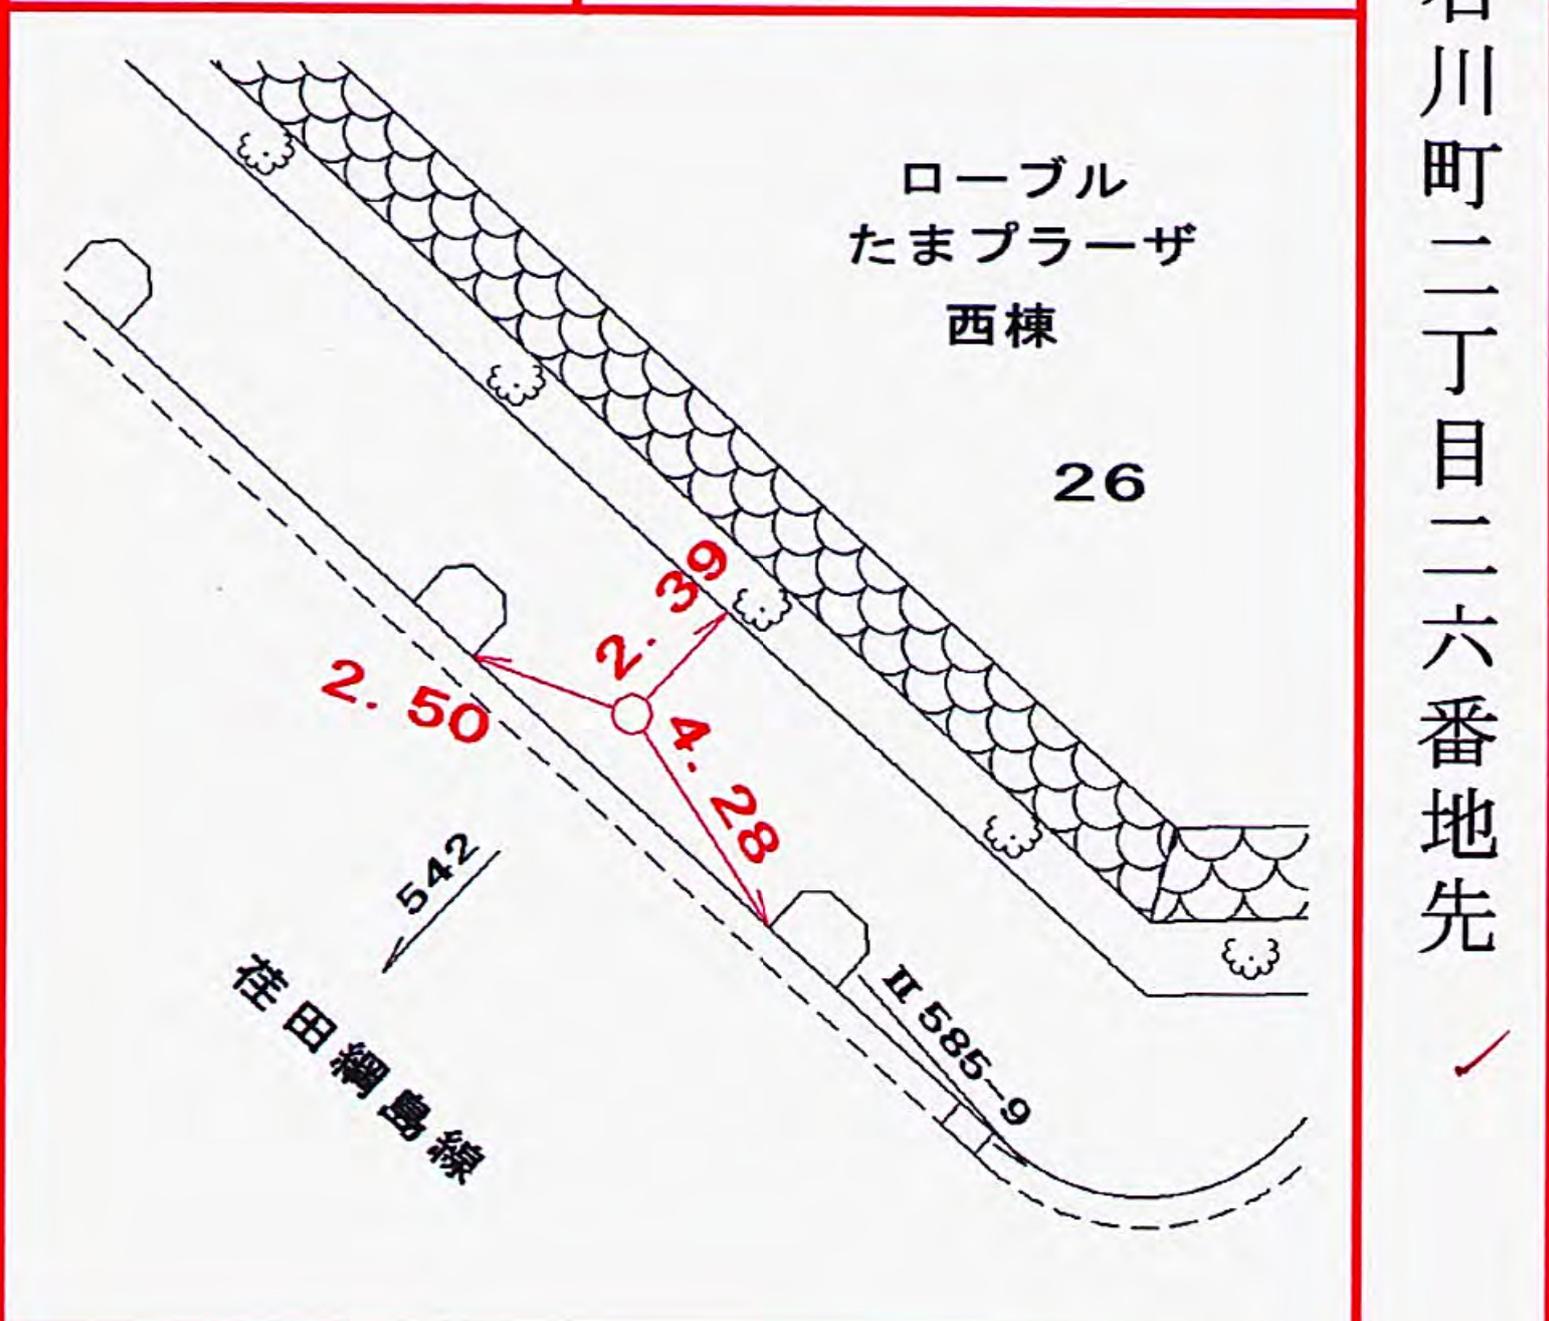

所在地

青葉区市ヶ尾町一、〇七一一一番地先

標識ノ種類

金属標・鋏・木杭

点番号


4

線番号

II 586

要 図

キザミ

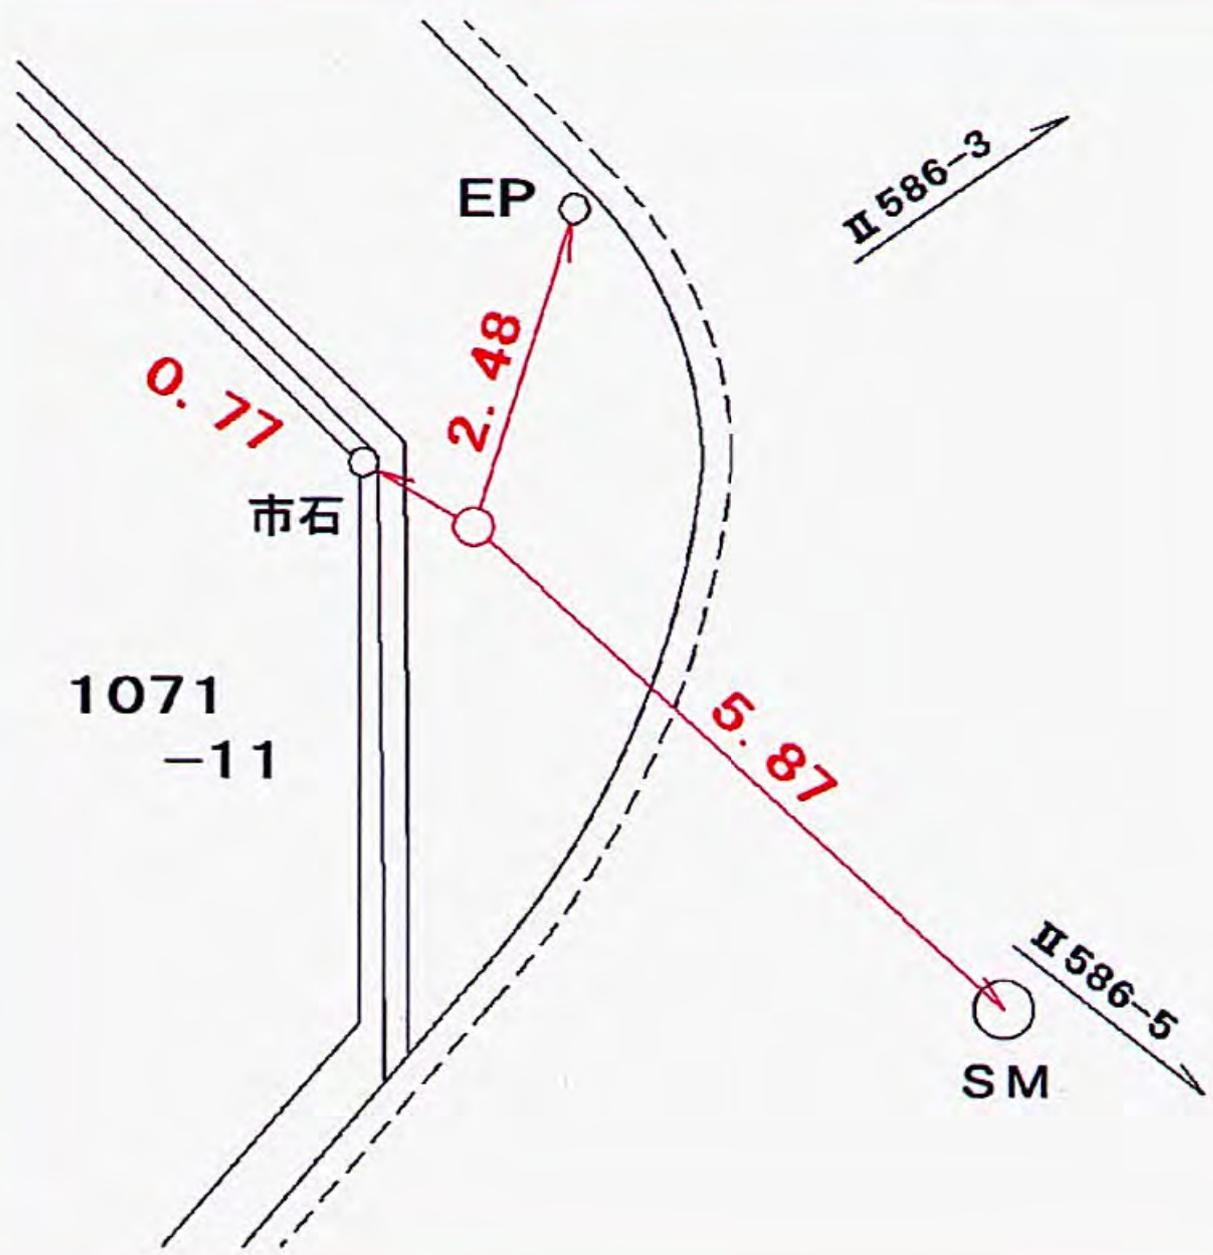


線 番 号	点 番 号	標識ノ種類
-------------	-------------	-------

所在地

II 586	5	金属標 ・鋳・木杭
--------	---	---

青葉区市ヶ尾町五四五―11番地先


要 図	キザミ
-----	-----

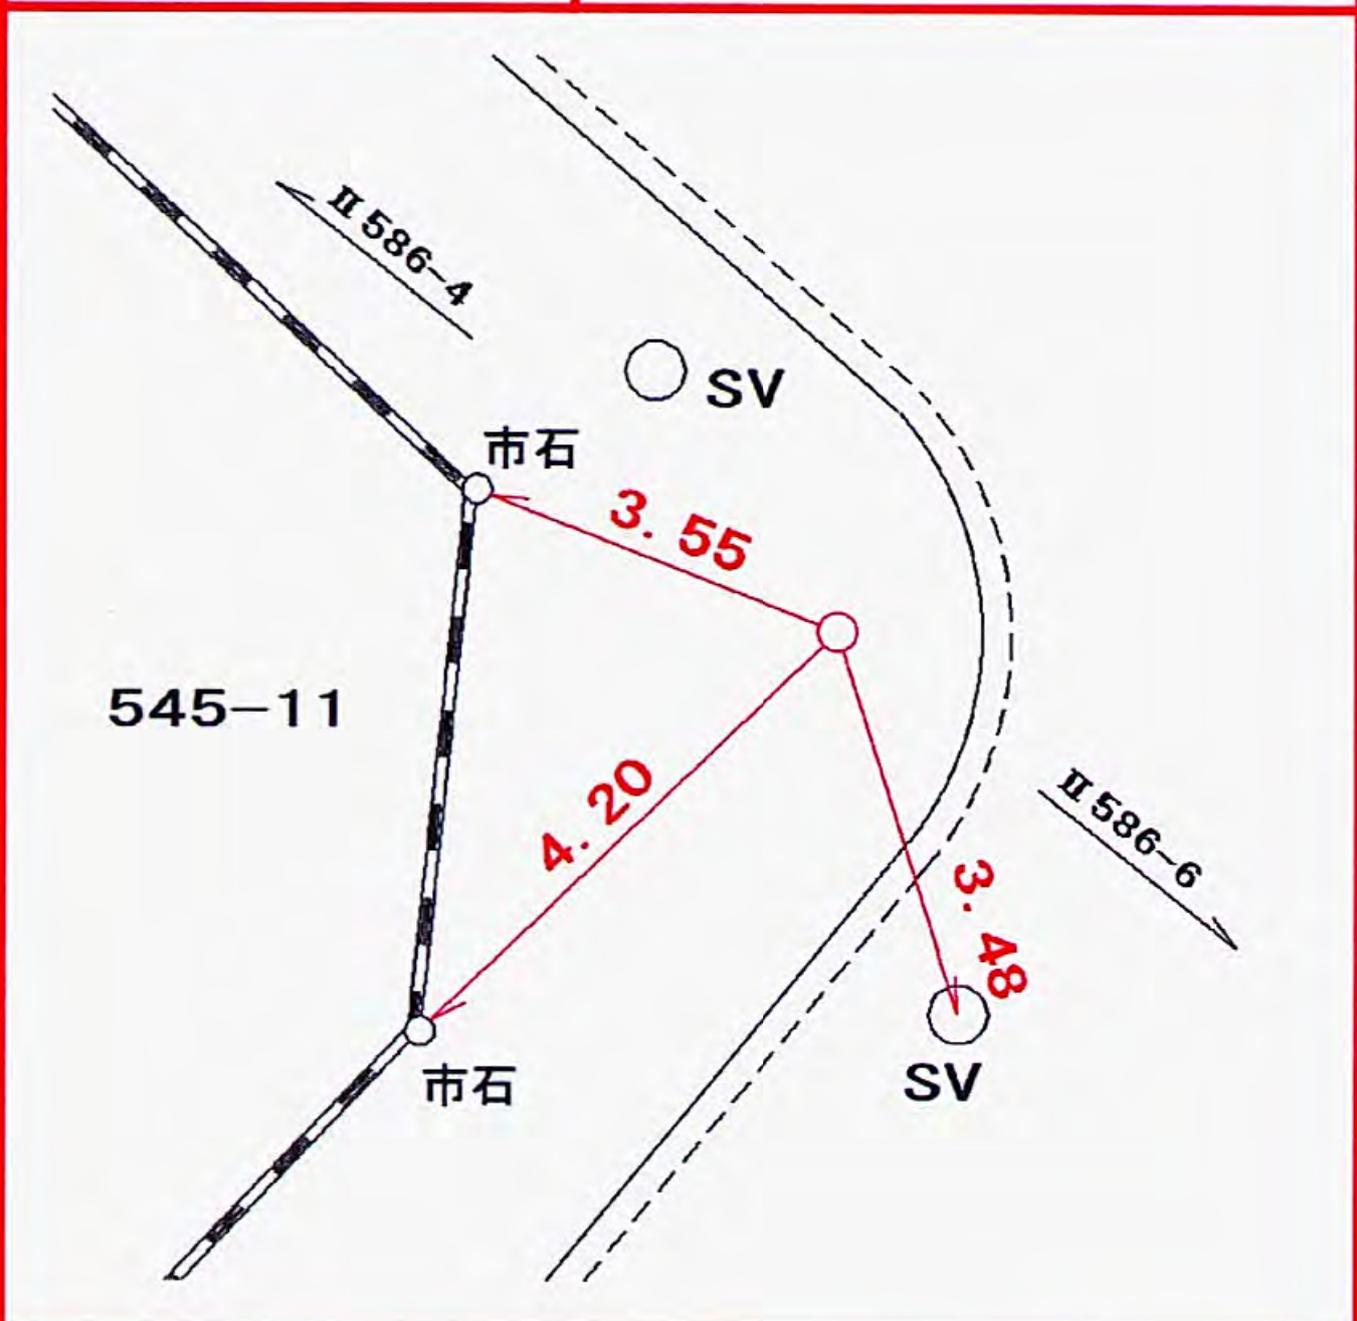

線番号	点番号	標識ノ種類	所在地
-----	-----	-------	-----

II 586	6	金属標 ・鋌・木杭	青葉区荏田西四丁目四一〇番地先
--------	---	---	-----------------

要 図	キザミ	
-----	-----	--

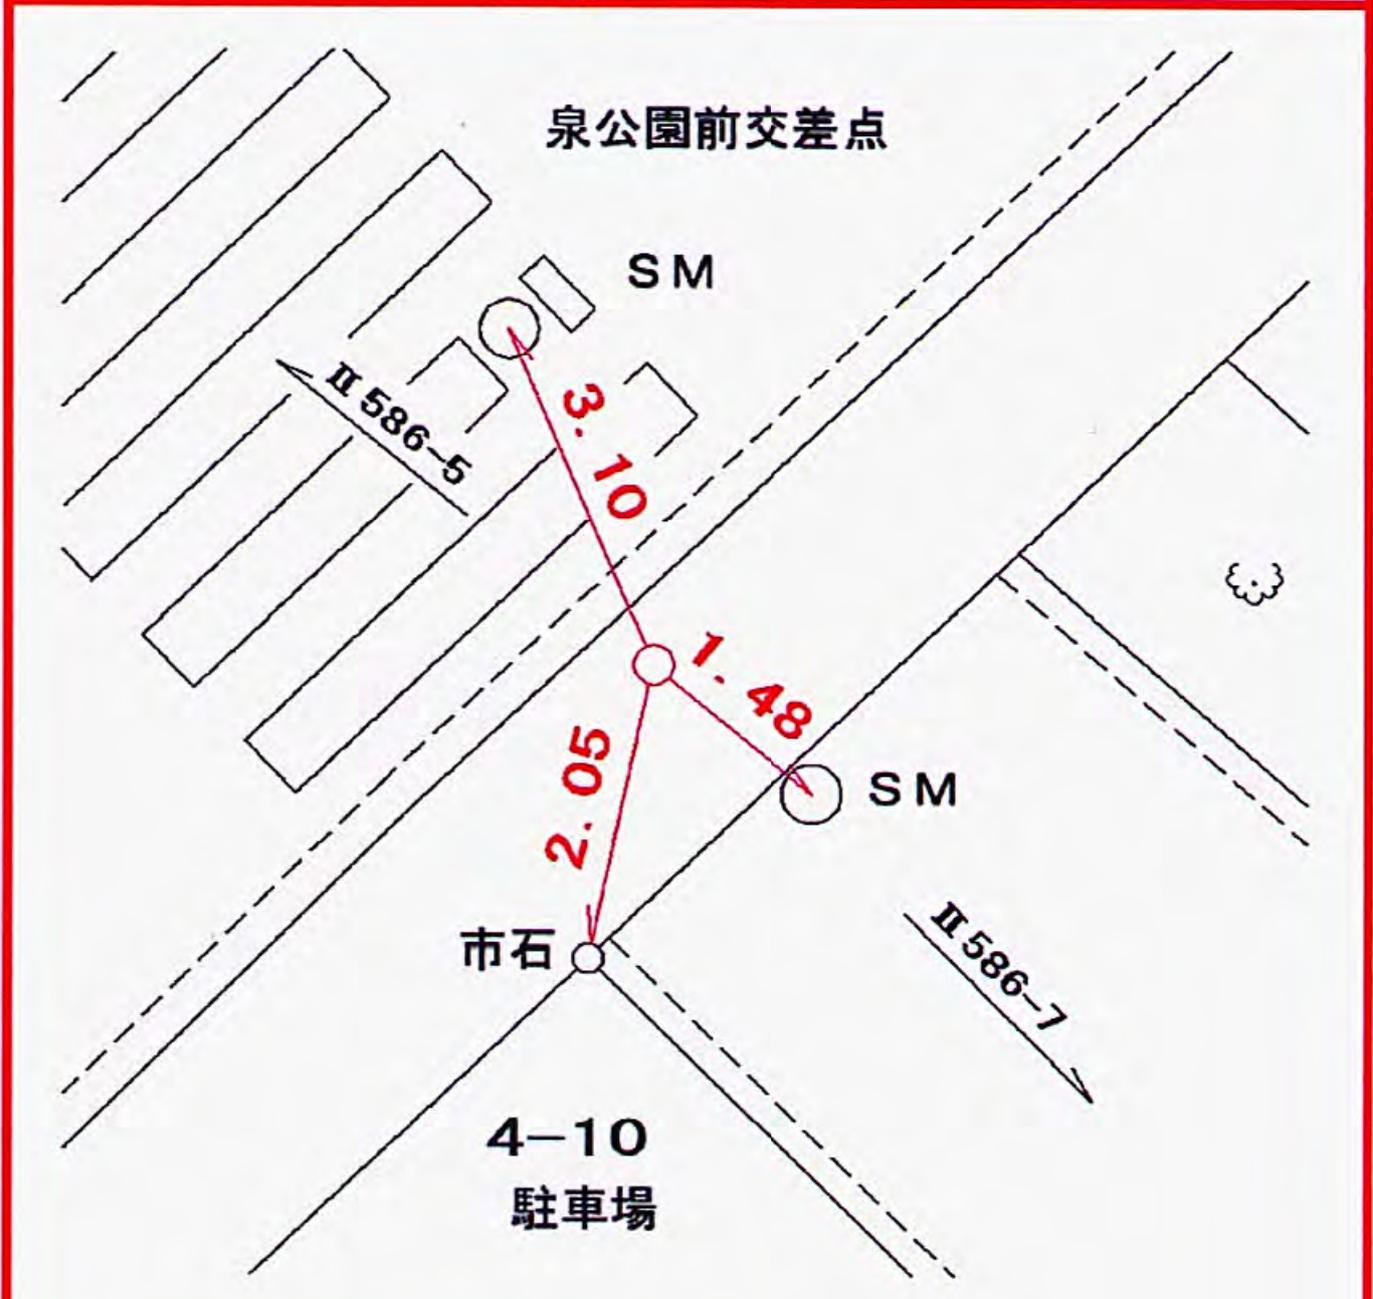

青葉区荏田西四丁目四一〇番地先

✓

線
番
号

点
番
号

標識ノ種類

所
在
地

Ⅱ 586


7

金属標・鋌・木杭

青葉区荏田西四丁目七―二番地先

要 図

キザミ

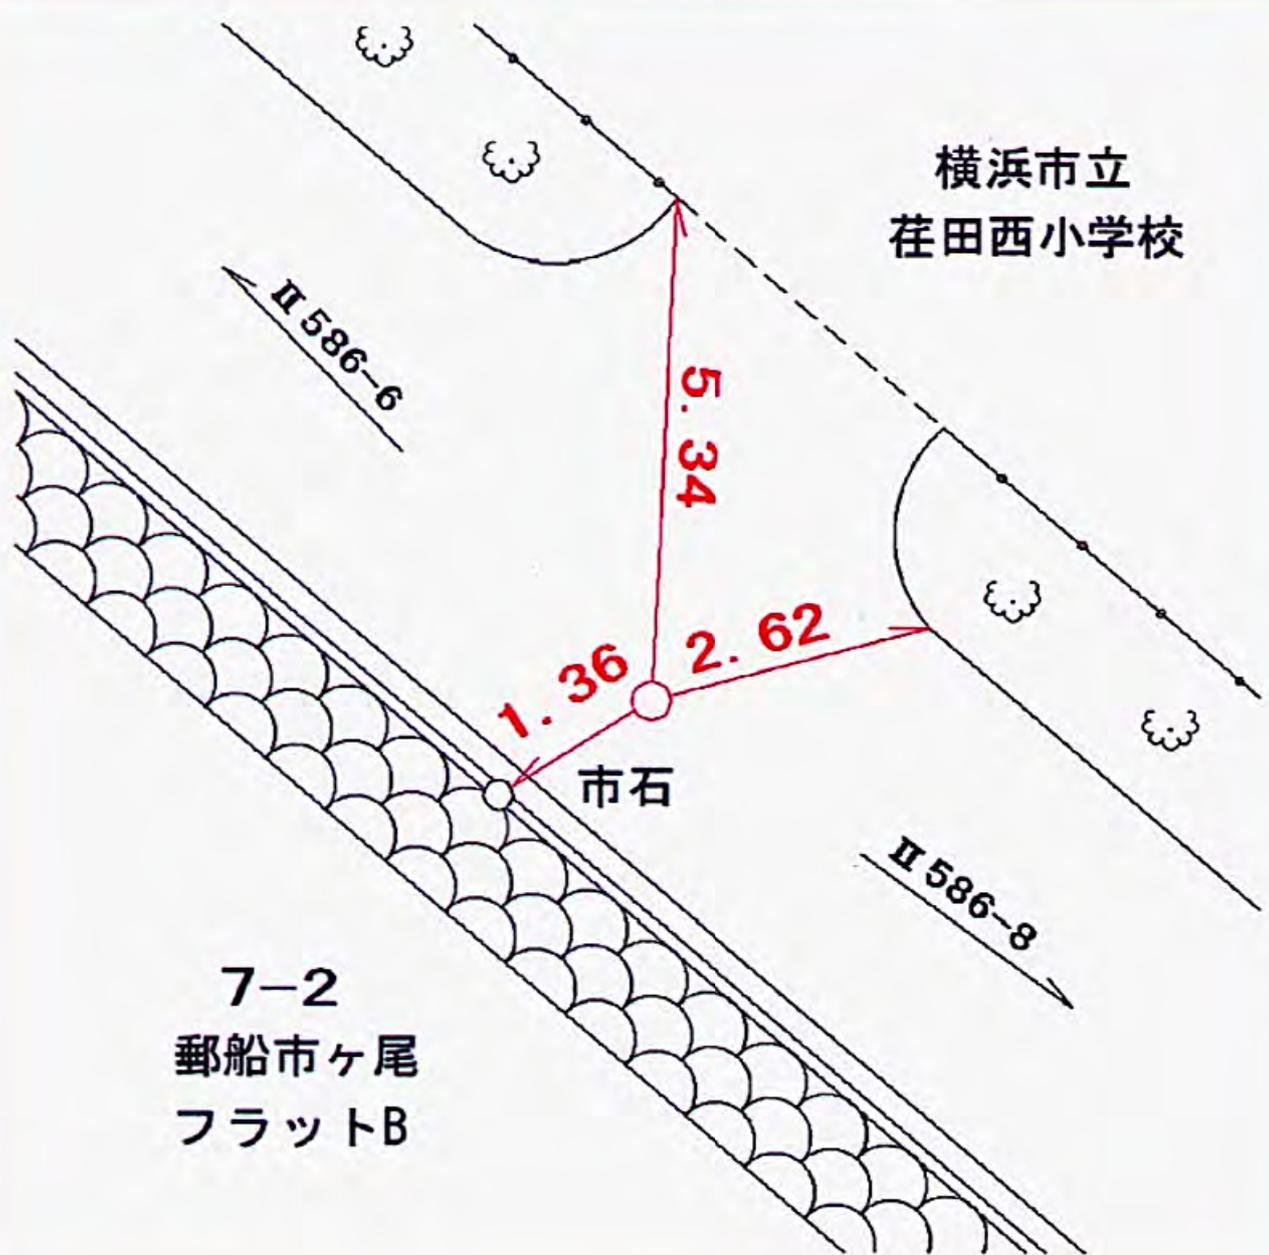

所在地

標識ノ種類

点番号

線番号

青葉区荏田西四丁目七―二番地先


金属標・鋏・木杭

8

II 586

キザミ

要 図

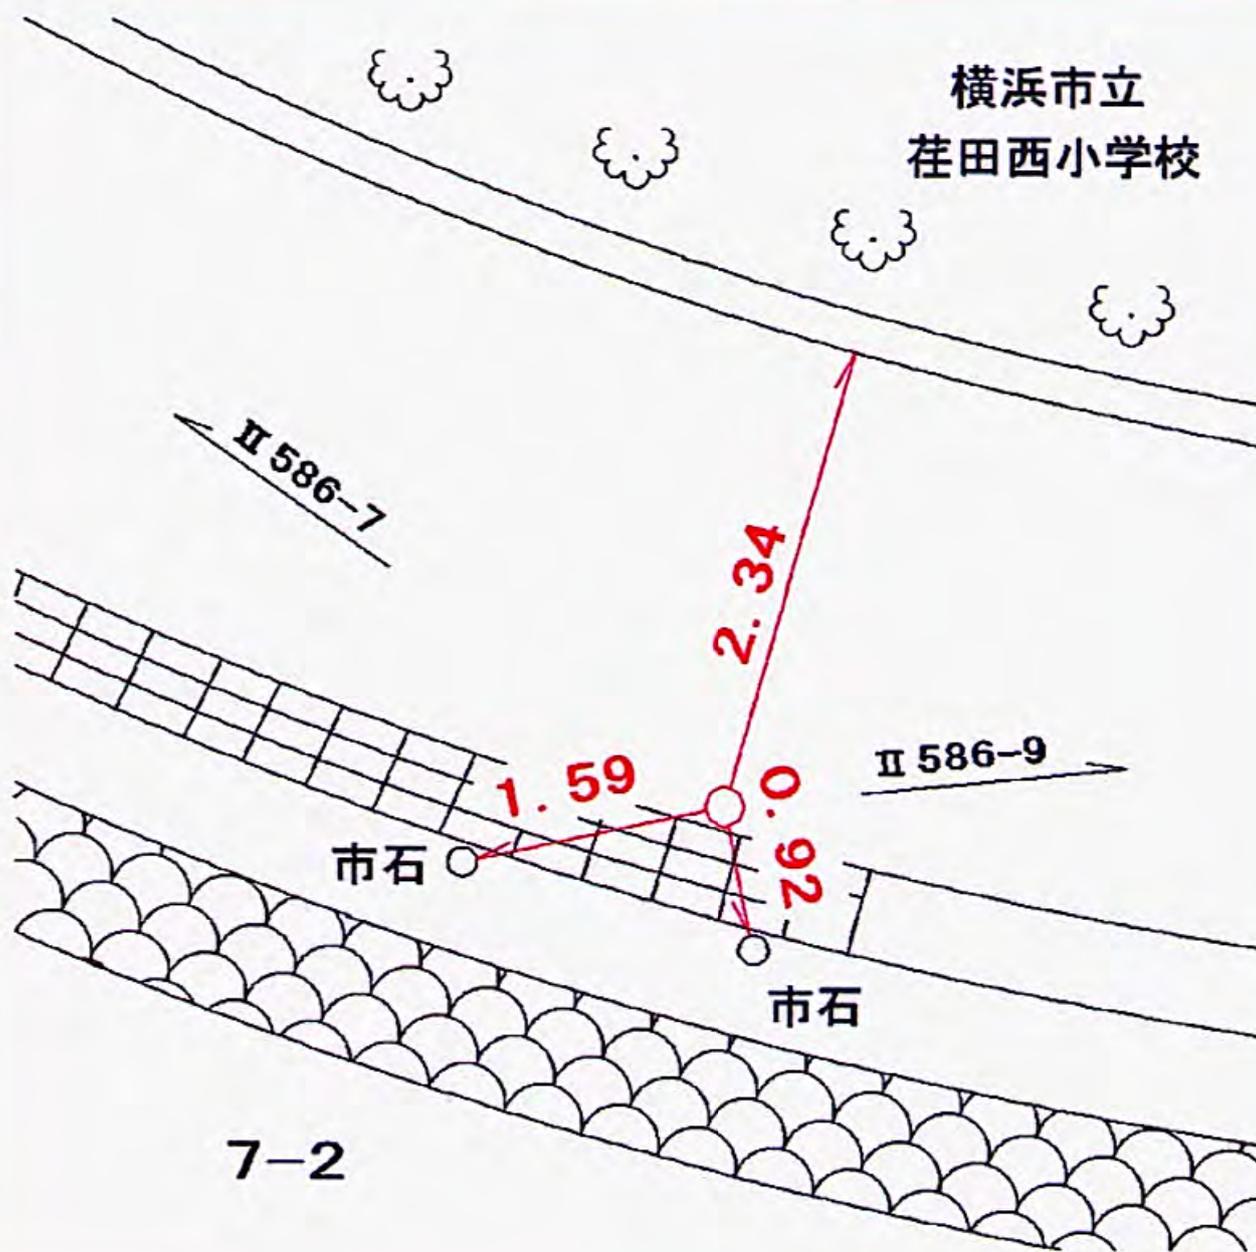

線
番
号

点
番
号

標識ノ種類

所
在
地

II 586


10

金属標・鋌・木杭

青葉区荏田西五丁目一七一二〇番地先

要 図

キザミ

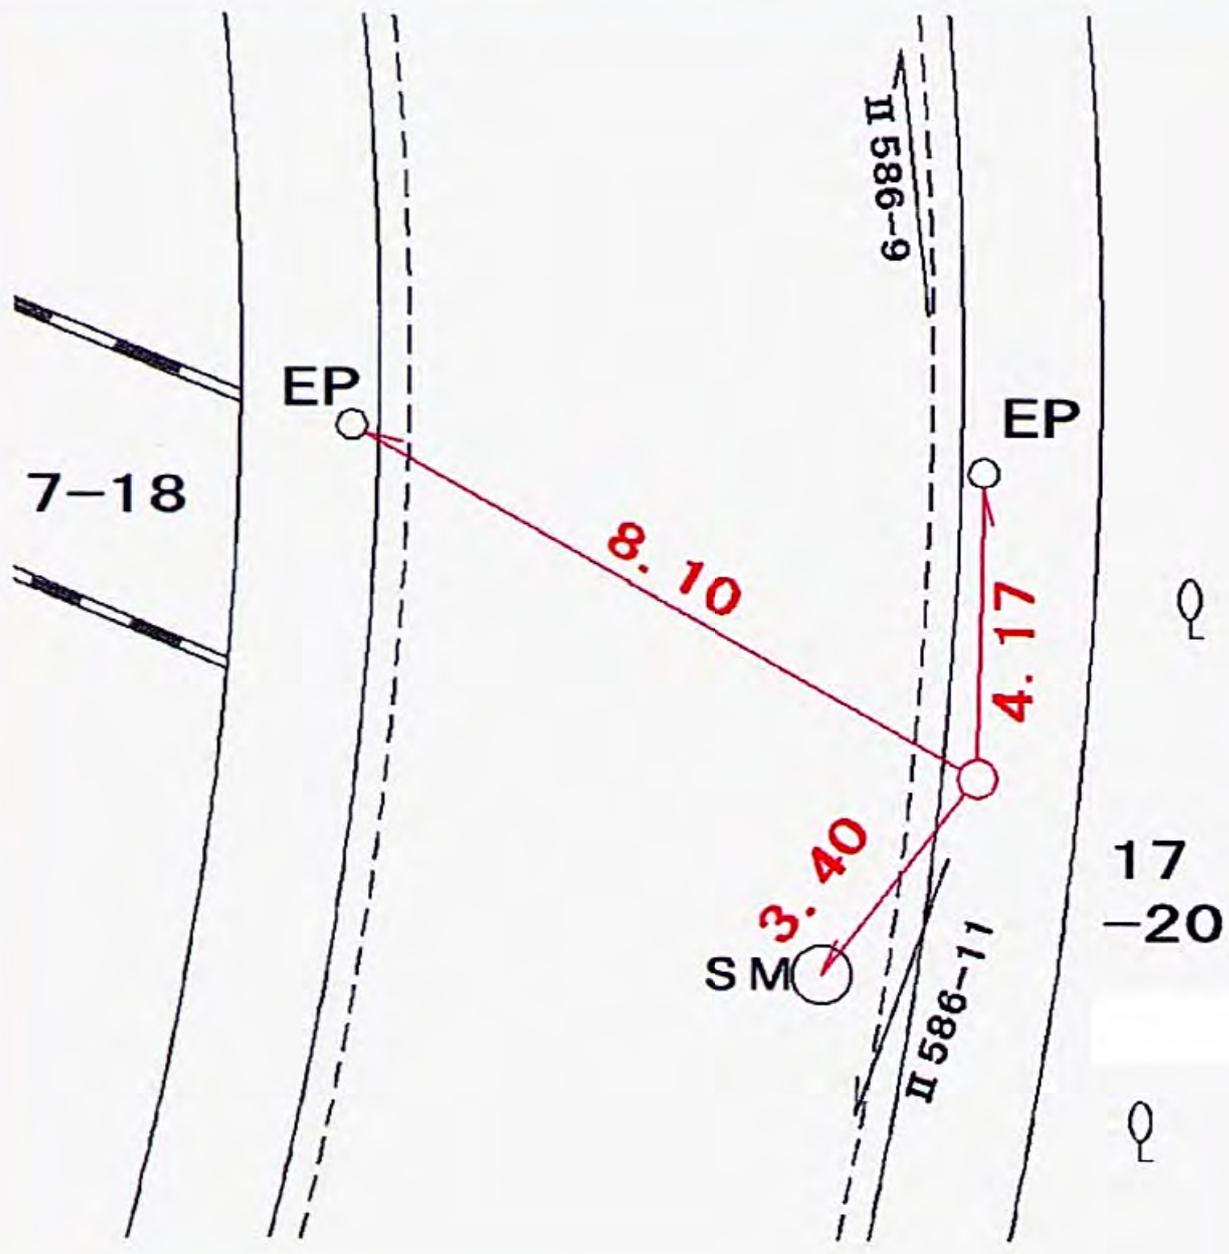

所在地

青葉区荏田西五丁目一八―三九番地先



標識ノ種類

金属標・鋳・木杭

点番号


11

線番号

II 586

要 図


キザミ

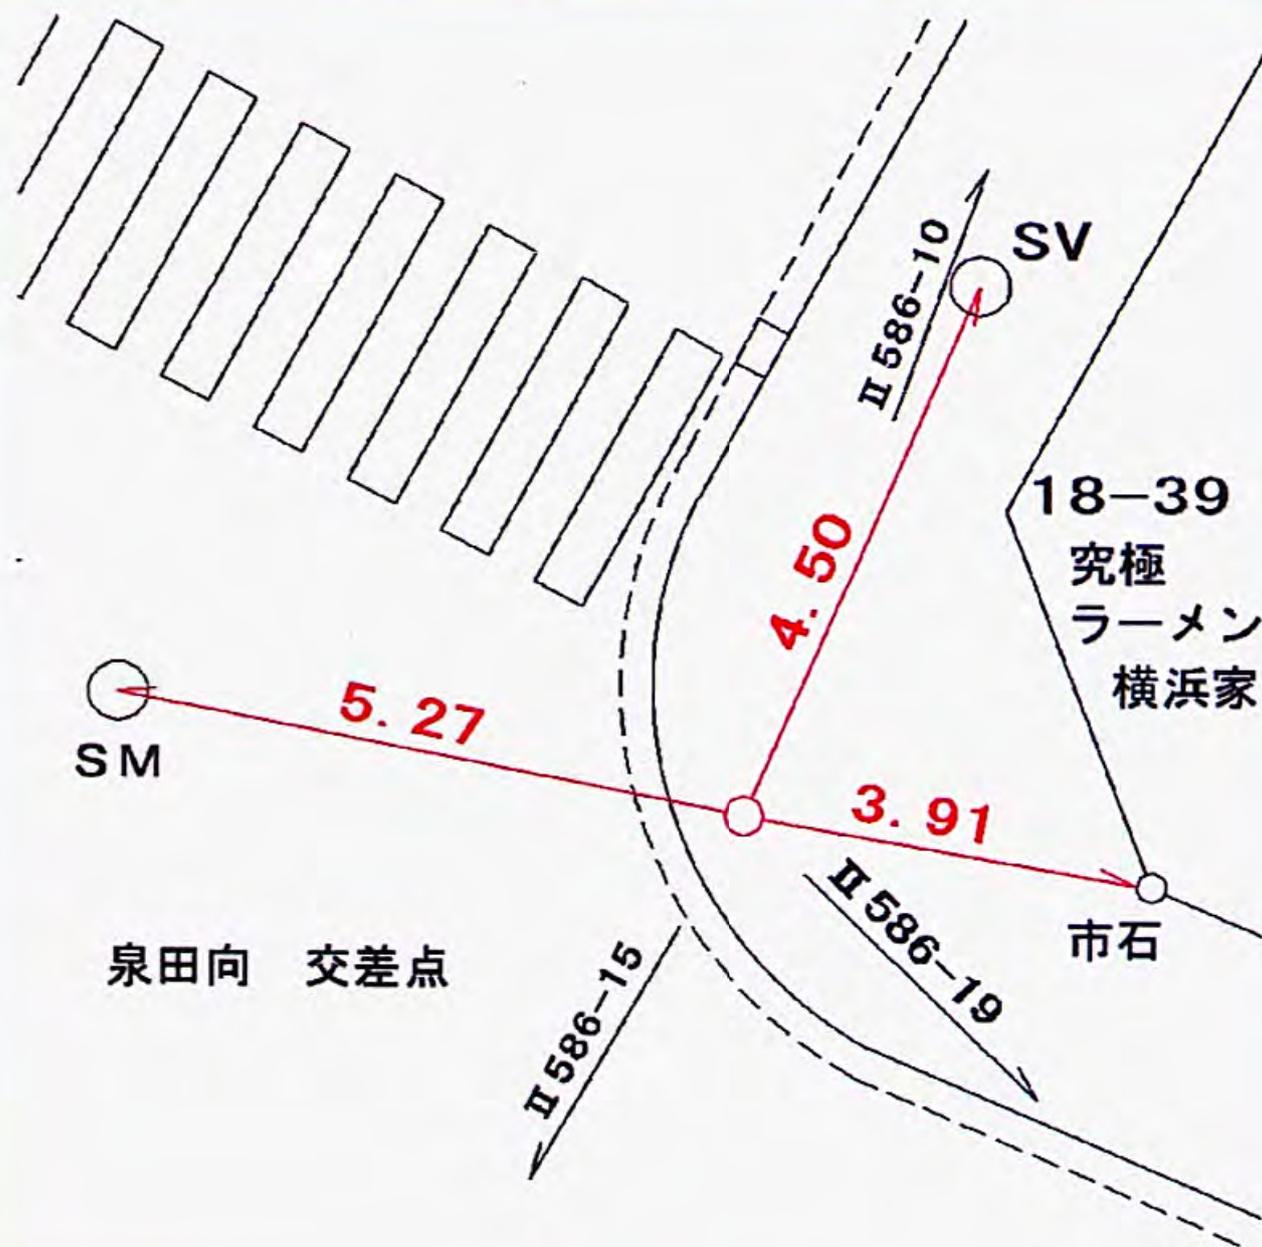

線番号	点番号	標識ノ種類	所在地
-----	-----	-------	-----

II 586	12	金属標 ・鋌・木杭	青葉区市ヶ尾町四七二―六番地先
--------	----	---	-----------------

要 図	キザミ	
-----	-----	--

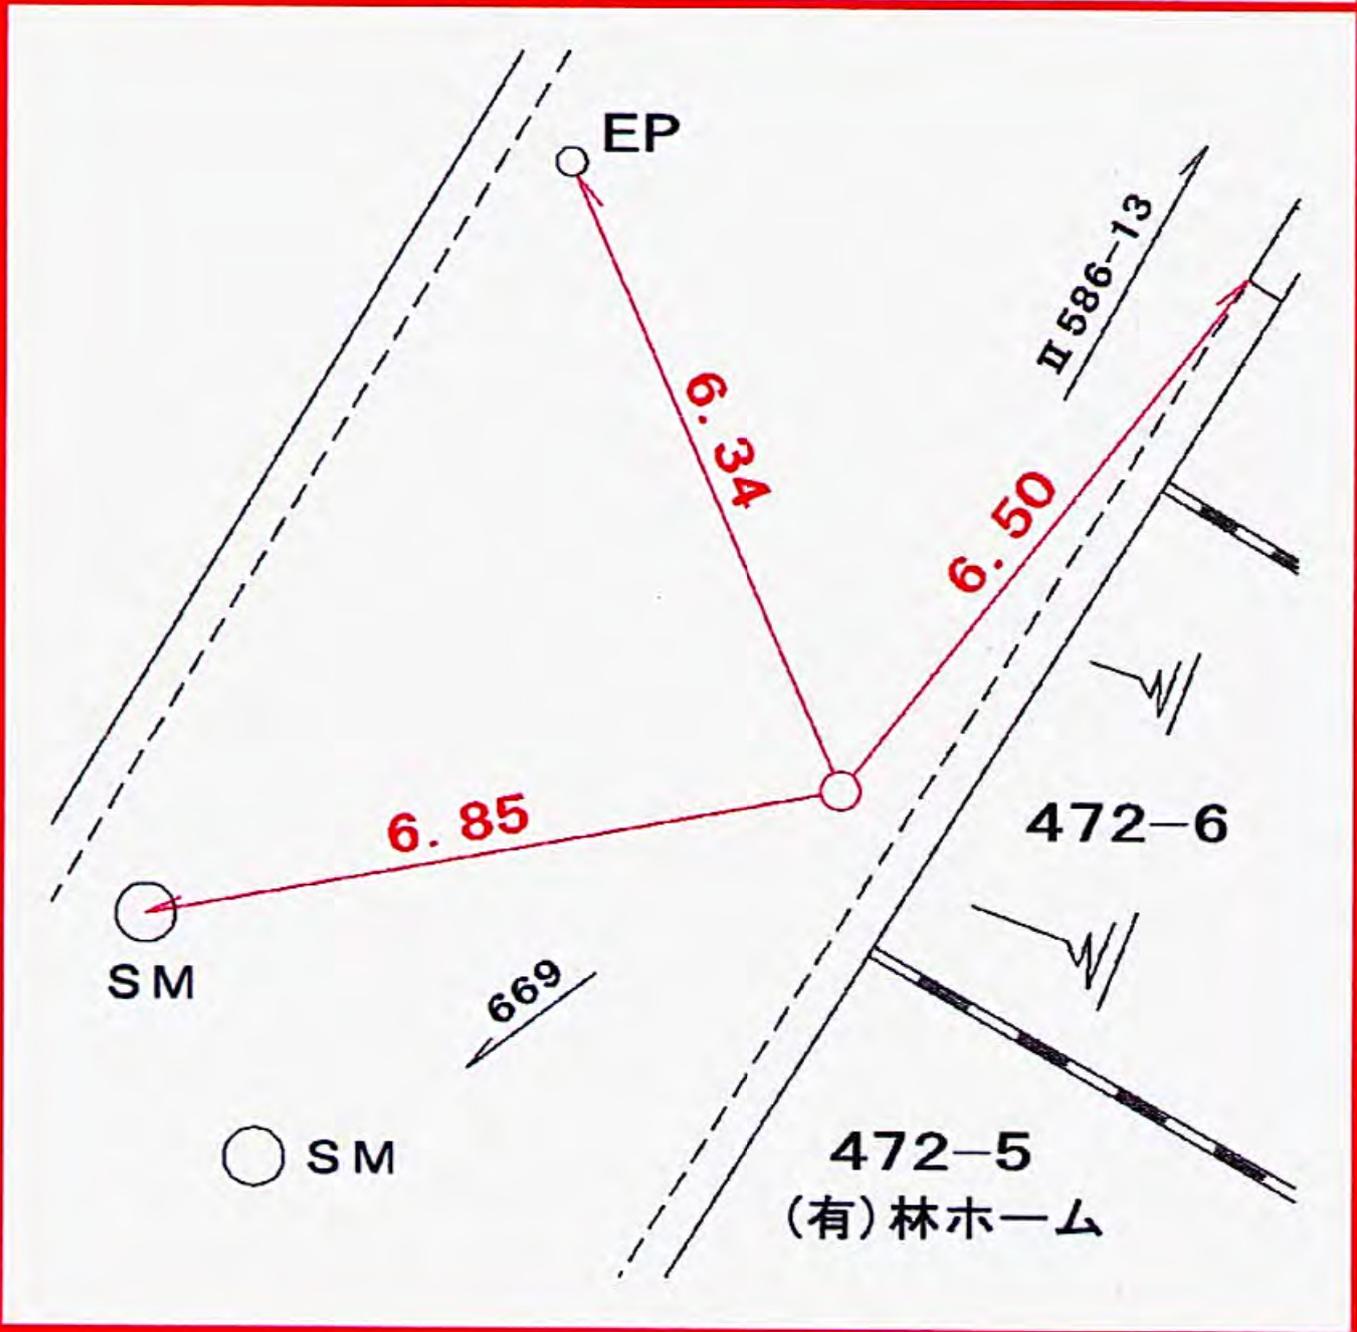

青葉区市ヶ尾町四七二―六番地先

✓

所在地

青葉区市ヶ尾町四七七―八番地先

標識ノ種類

金属標・鋌・木杭

点番号

13


線番号

II 586

要 図


キザミ

○ SM

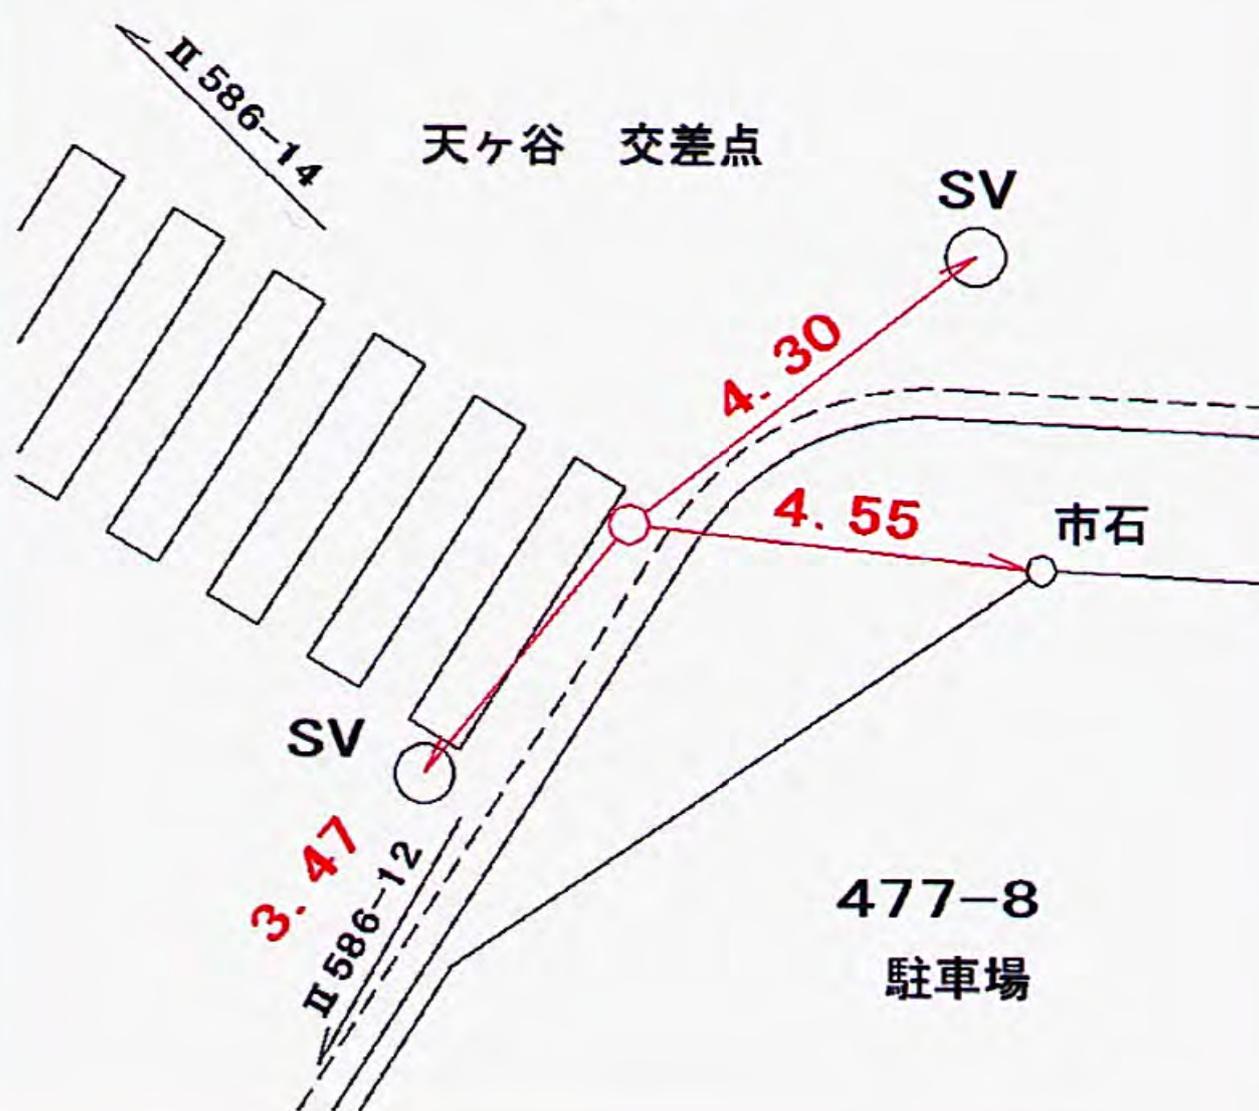

線番号	点番号	標識ノ種類	所在地
-----	-----	-------	-----

II 586	14	金属標・鋳・木杭	青葉区市ヶ尾町五一―一番地先
要 図		キザミ	

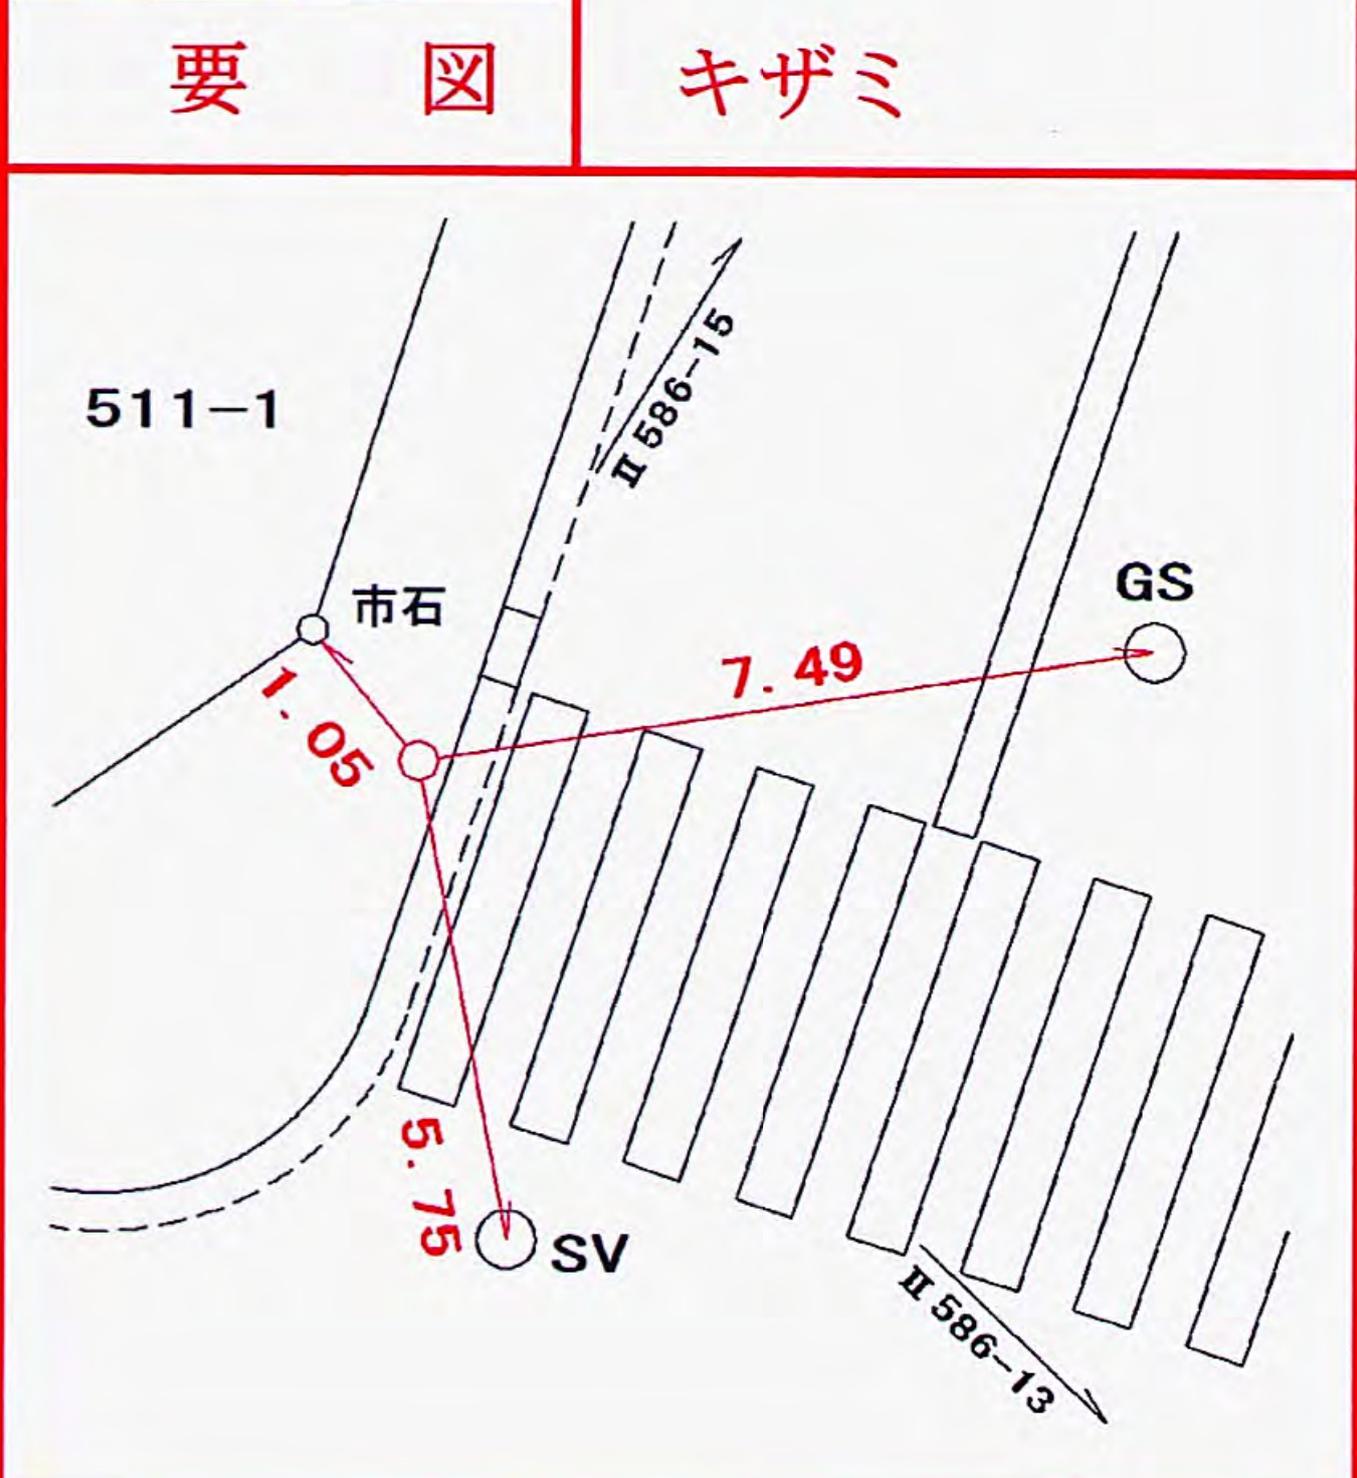

青葉区市ヶ尾町五一―一番地先



線
番
号

点
番
号

標識ノ種類

所
在
地

Ⅱ 586


15

金属標・鋌・木杭

青葉区市ケ尾町四九二―二三番地先

要 図

キザミ

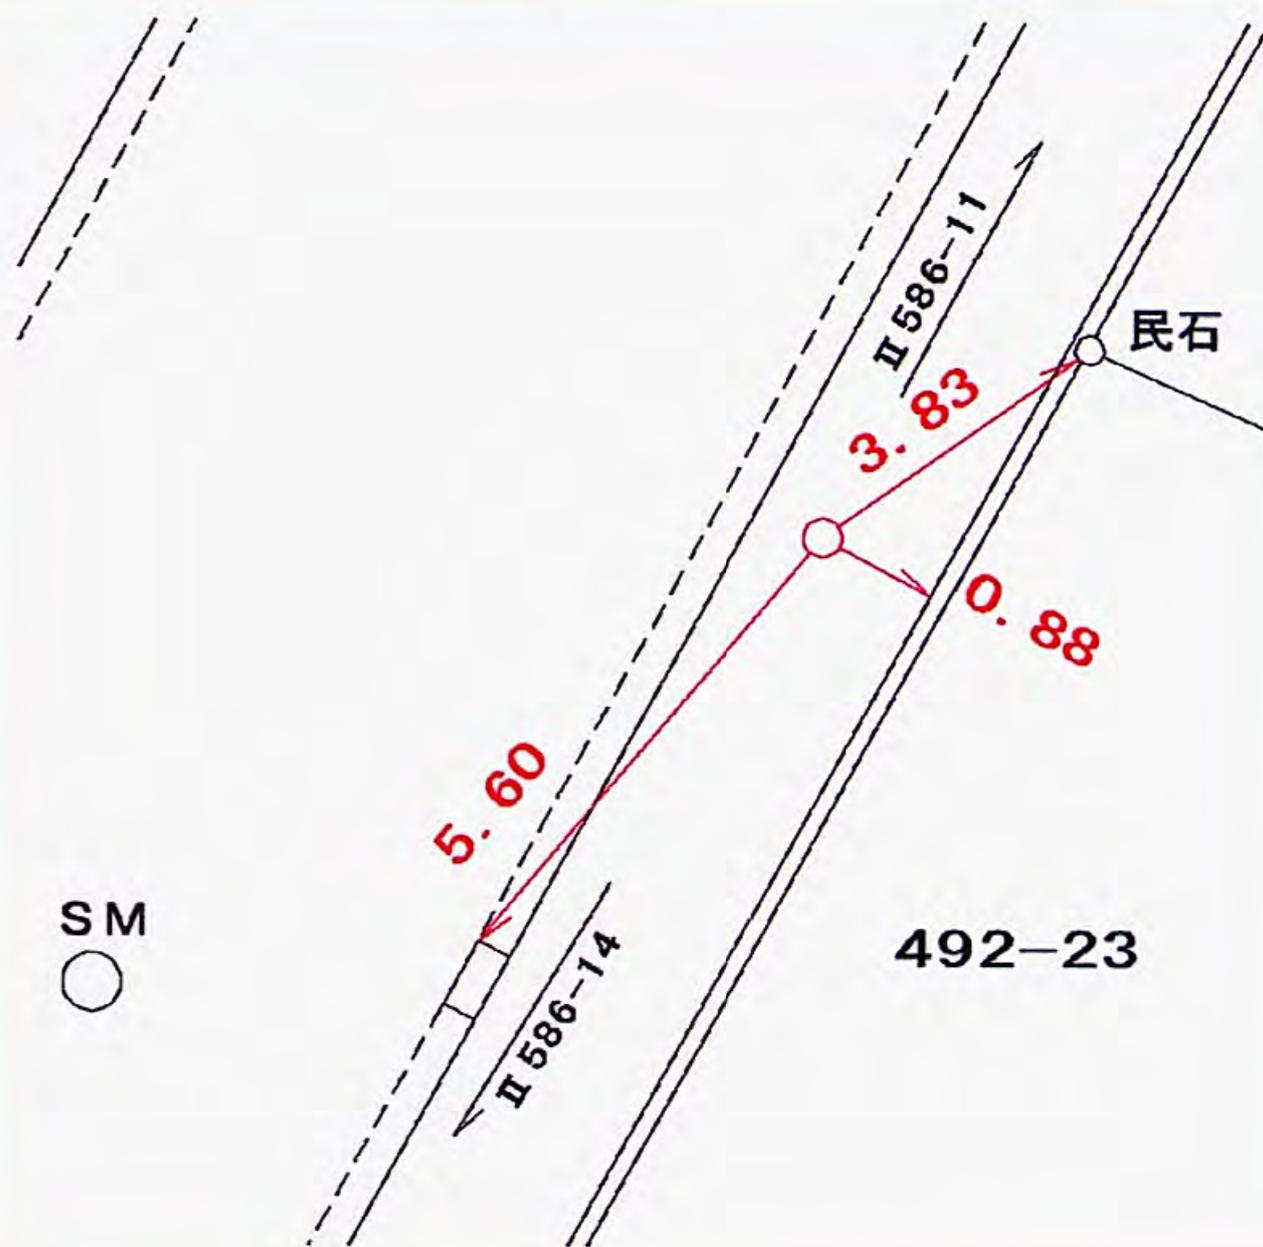

線番号	点番号	標識ノ種類	所在地
-----	-----	-------	-----


II 586 16

金属標・鋌・木杭

都筑区荏田南三丁目二八番地先

要 図

キザミ

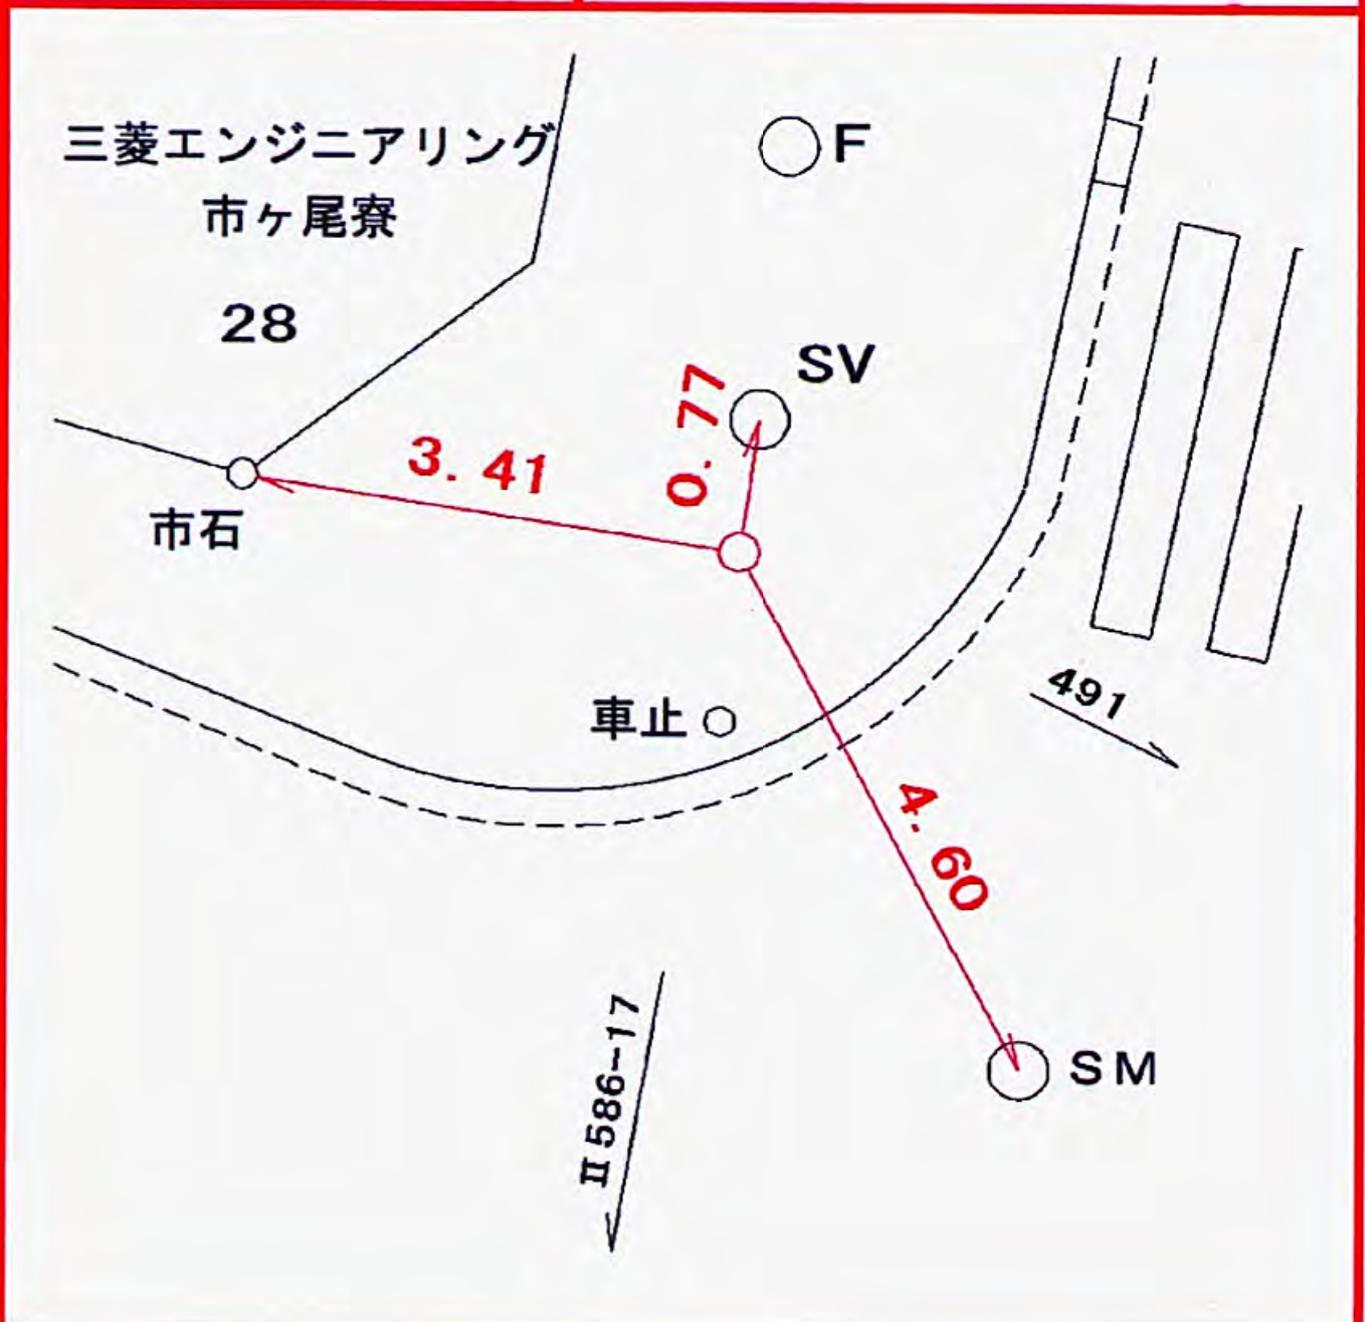

線
番
号

点
番
号

標識ノ種類

所
在
地

Ⅱ 586


17

金属標・鋳・木杭


都筑区大丸二四番地先

要 図

キザミ

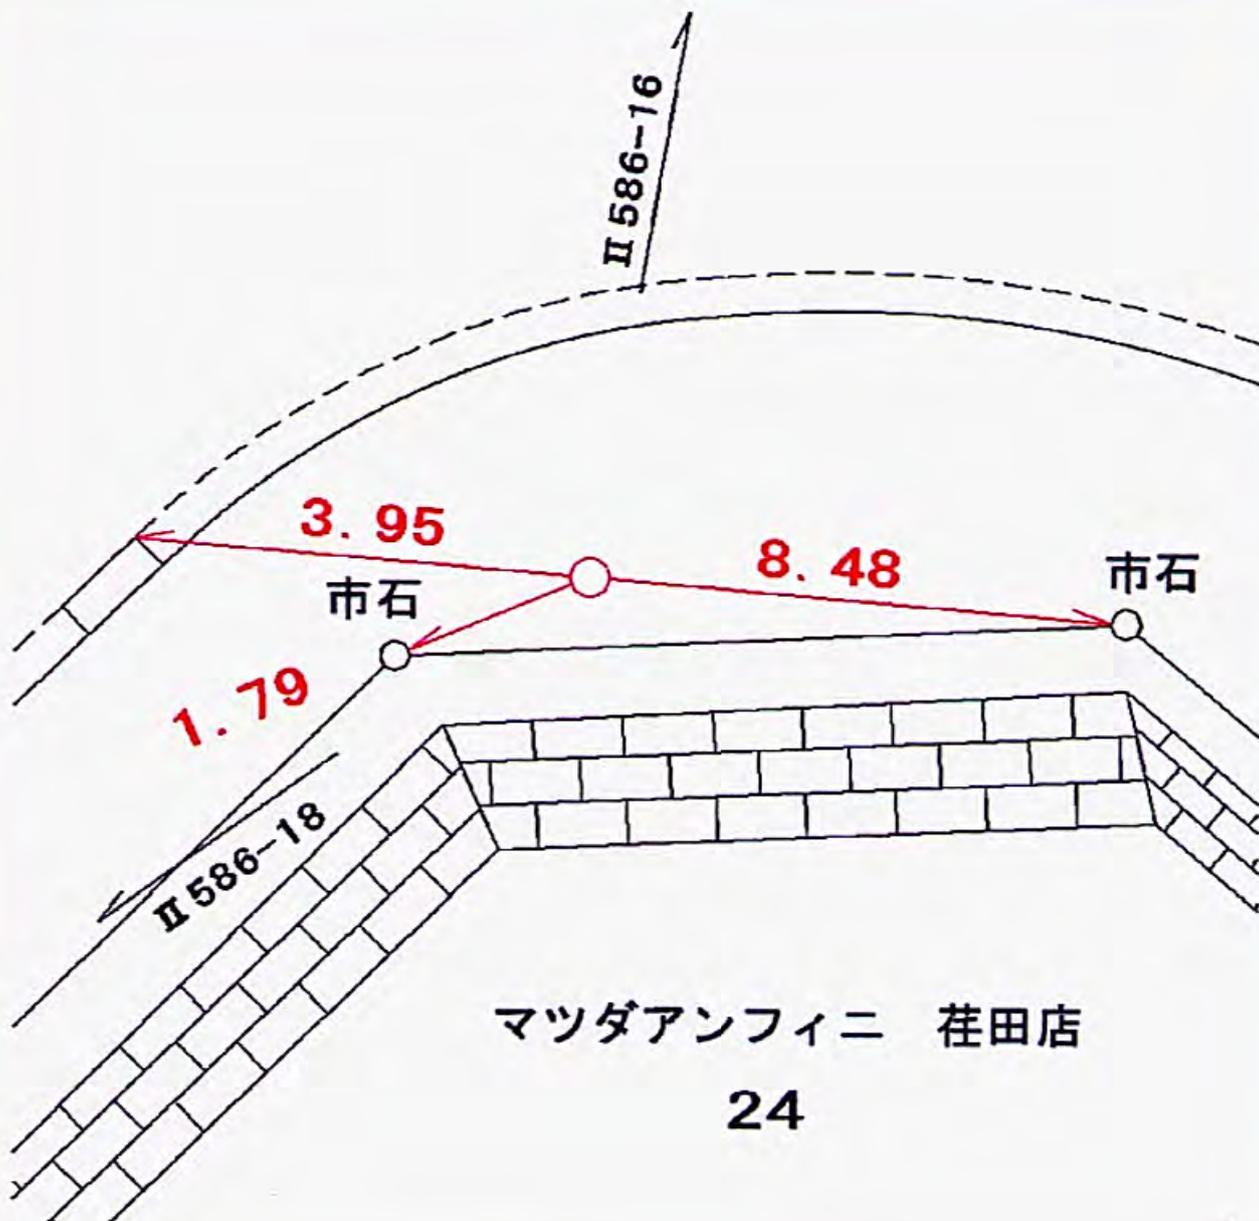

線番号	点番号	標識ノ種類	所在地
II 586	18	<div style="border: 1px solid black; border-radius: 50%; padding: 5px; display: inline-block;">金属標</div> ・鋌・木杭	都筑区花見山四〇一二二番地先
要 図		キザミ	

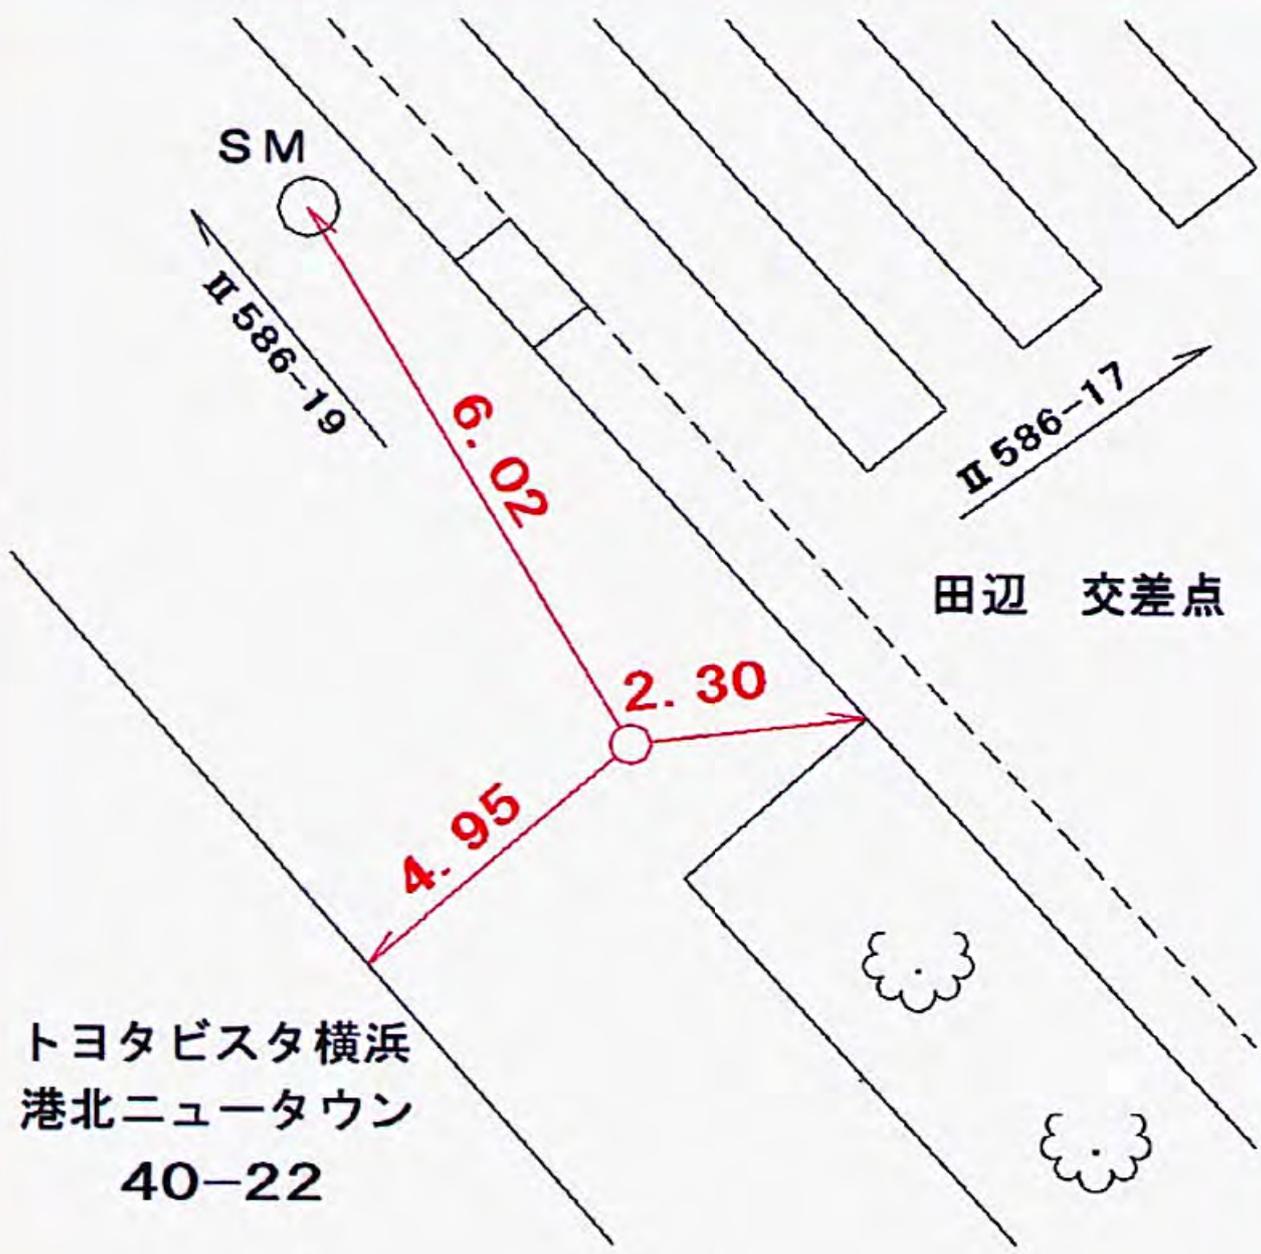

線
番
号

点
番
号

標識ノ種類

所
在
地

Ⅱ 586


19

金属標・鋸・木杭

青葉区市ヶ尾町四九〇―二番地先

要 図


キザミ

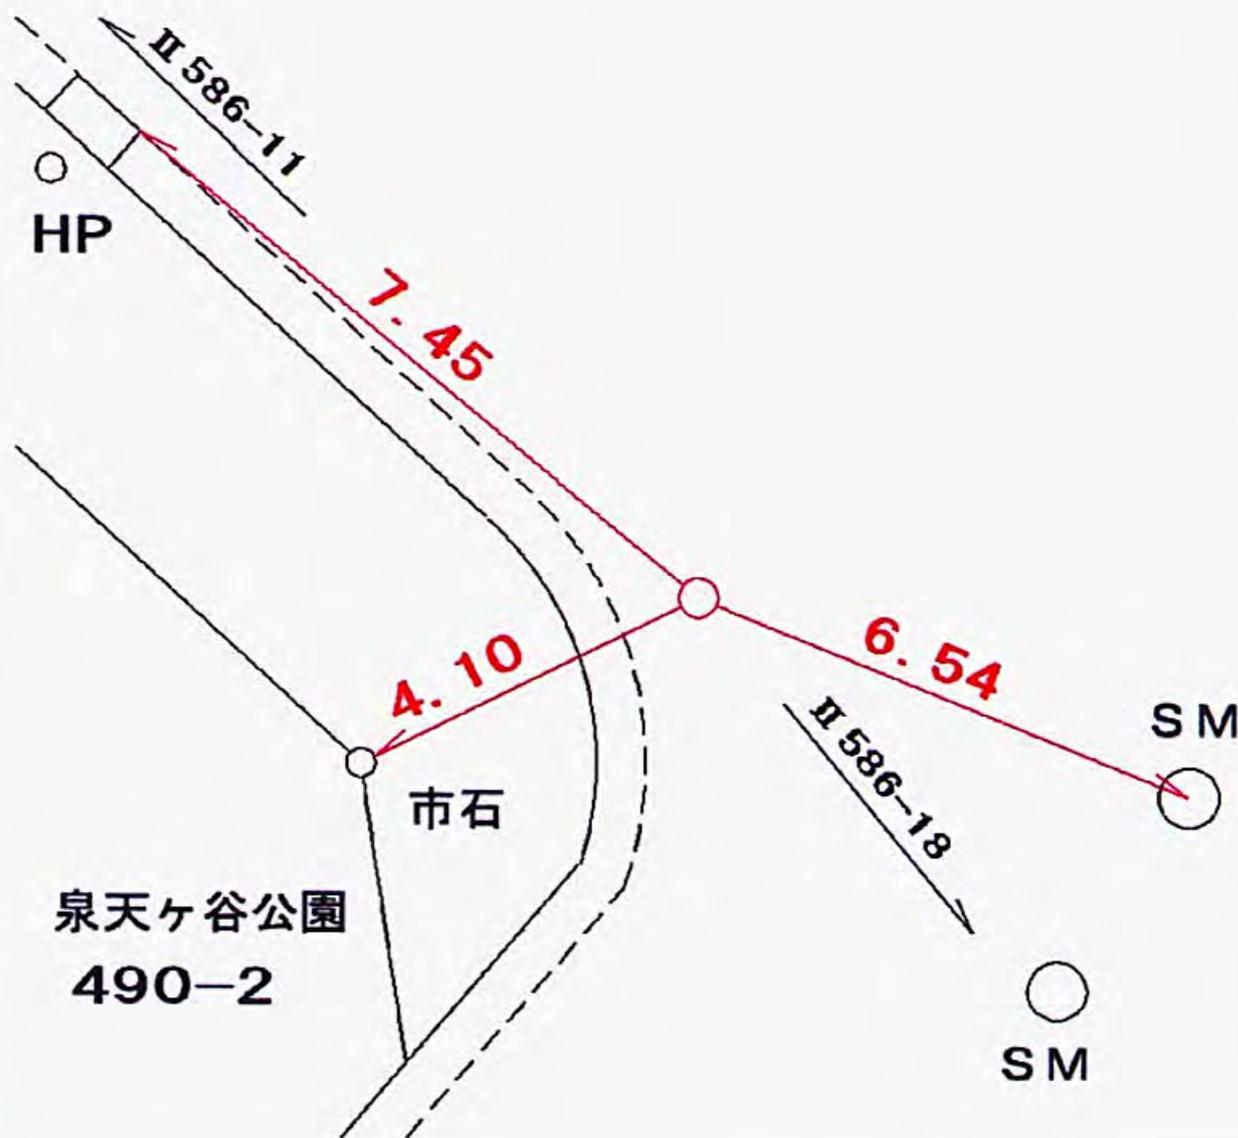

線番号	点番号	標識ノ種類	所在地
-----	-----	-------	-----

II 586	20	金属標・鋏・木杭	青葉区市ヶ尾町1075ノ28番地先
--------	----	----------	-------------------

要 図	キザミ	
-----	-----	--

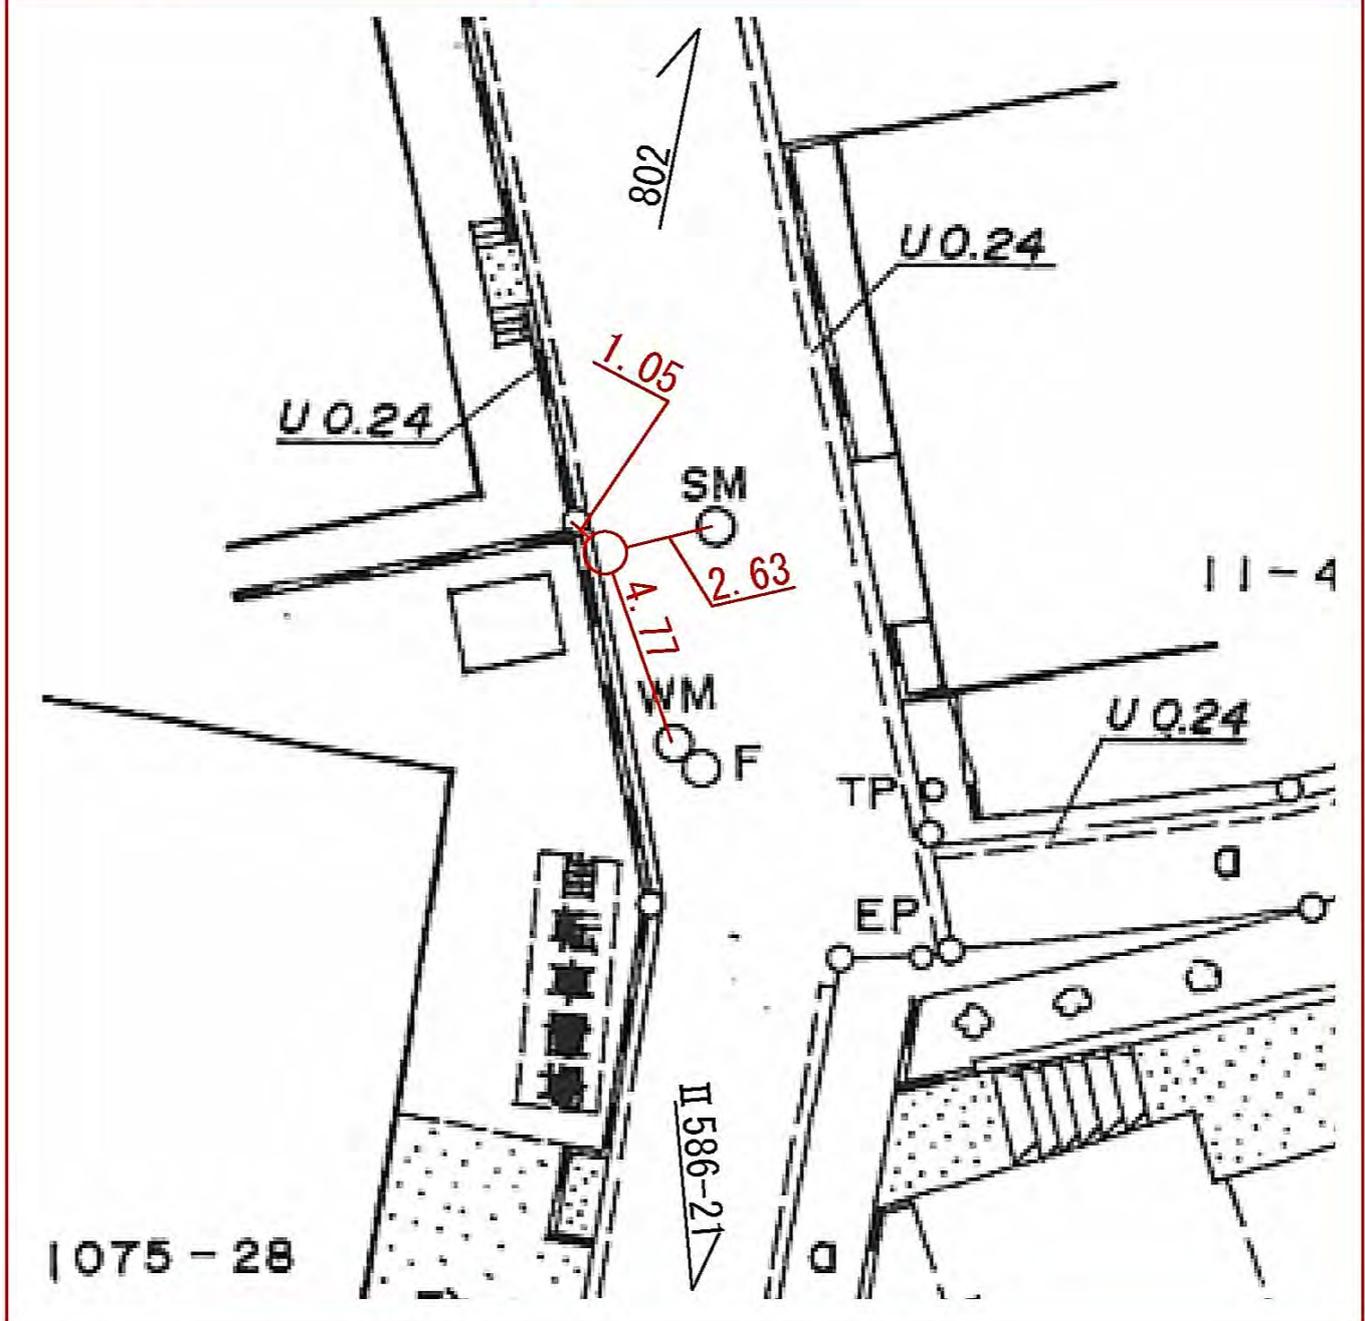


青葉区市ヶ尾町1075ノ28番地先

線番号	点番号	標識ノ種類	所在地
-----	-----	-------	-----

II 586	21	金属標。鋏。木杭	青葉区荏田西一丁目12ノ35番地先
--------	----	----------	-------------------


要 図	キザミ	
-----	-----	--

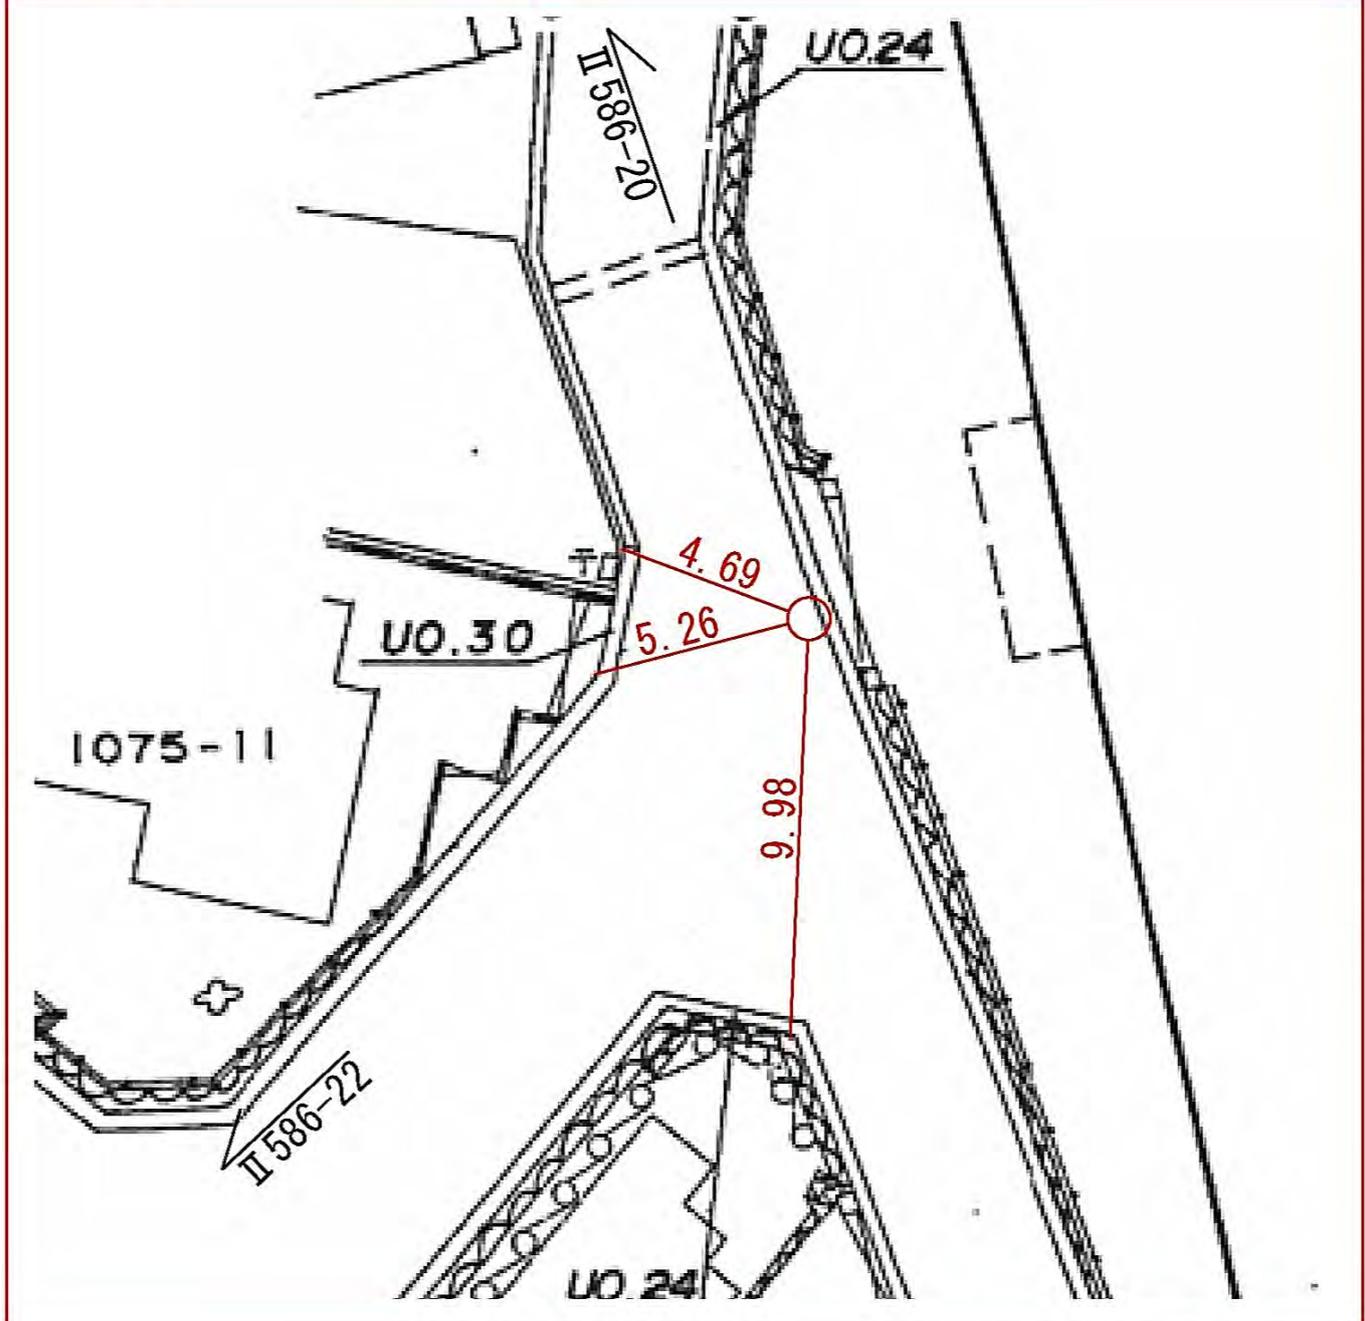

線番号	点番号	標識ノ種類	所在地
-----	-----	-------	-----

II 586	22	金属標・鋏・木杭	青葉区市ケ尾町1074ノ31番地先
--------	----	----------	-------------------

要 図	キザミ	
-----	-----	--

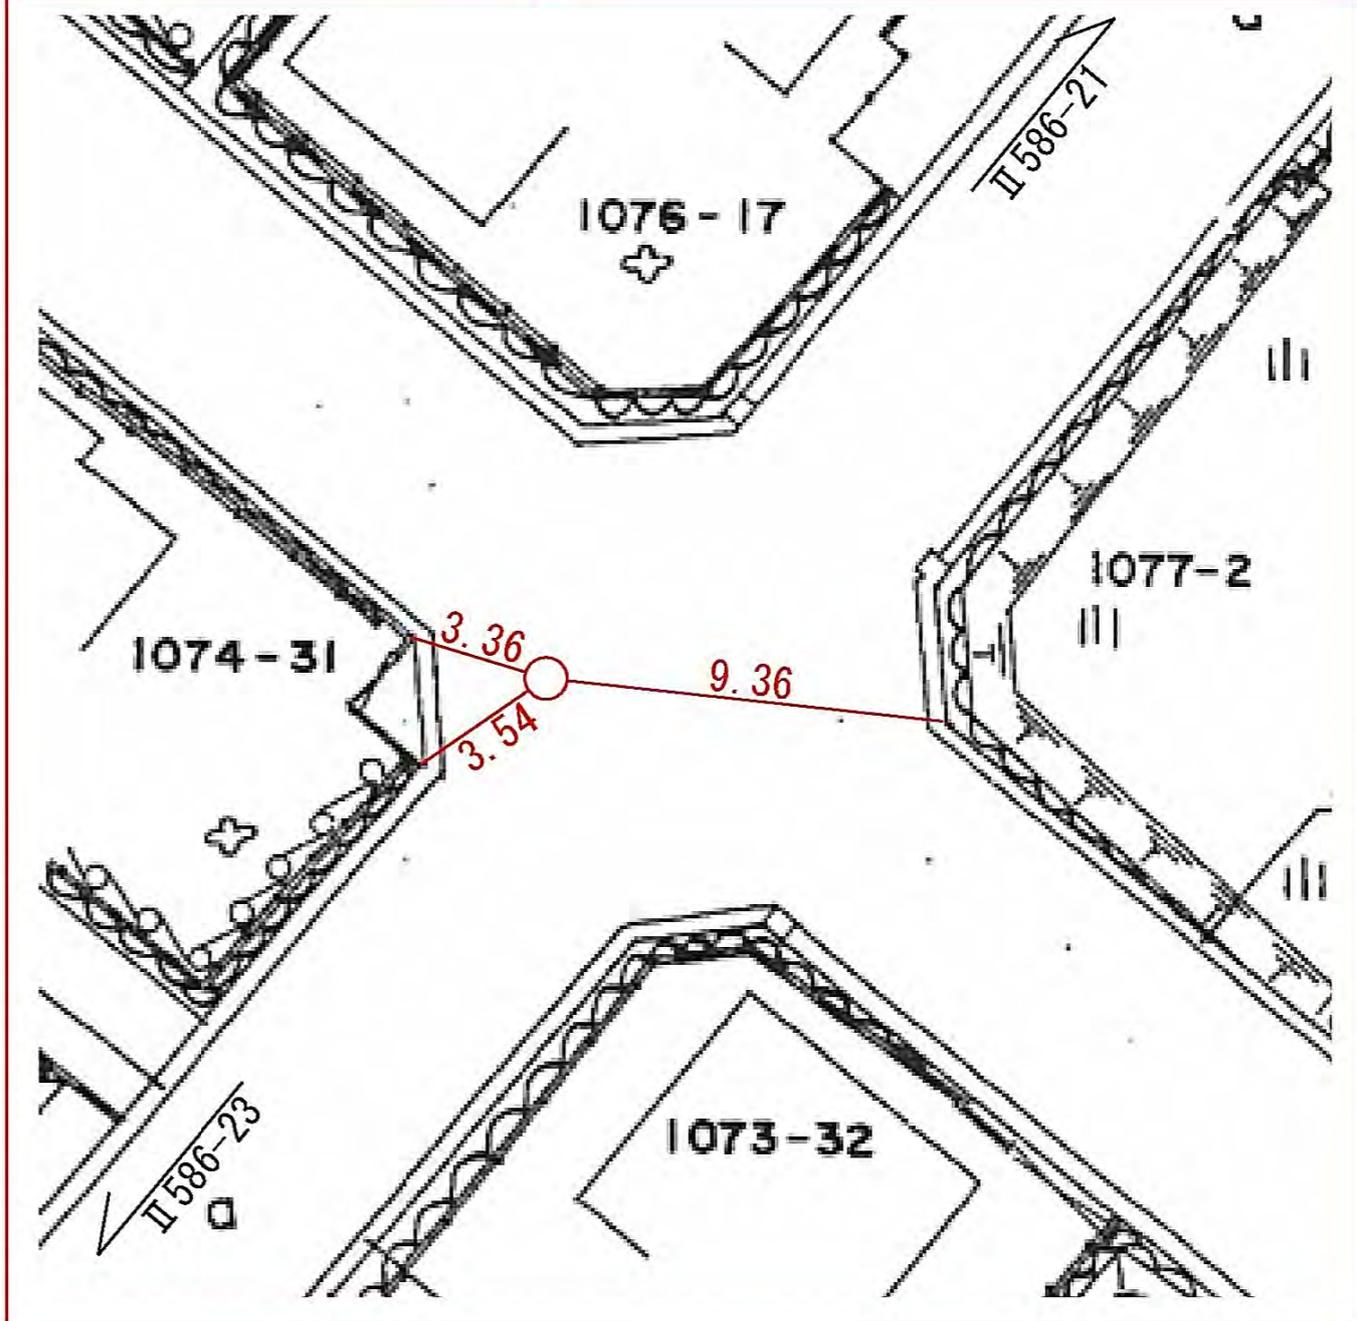

所在地

青葉区市ヶ尾町1071ノ3番地先

標識ノ種類

金属標・鋏・木杭

点番号


23

線番号

II 586

要 図

キザミ

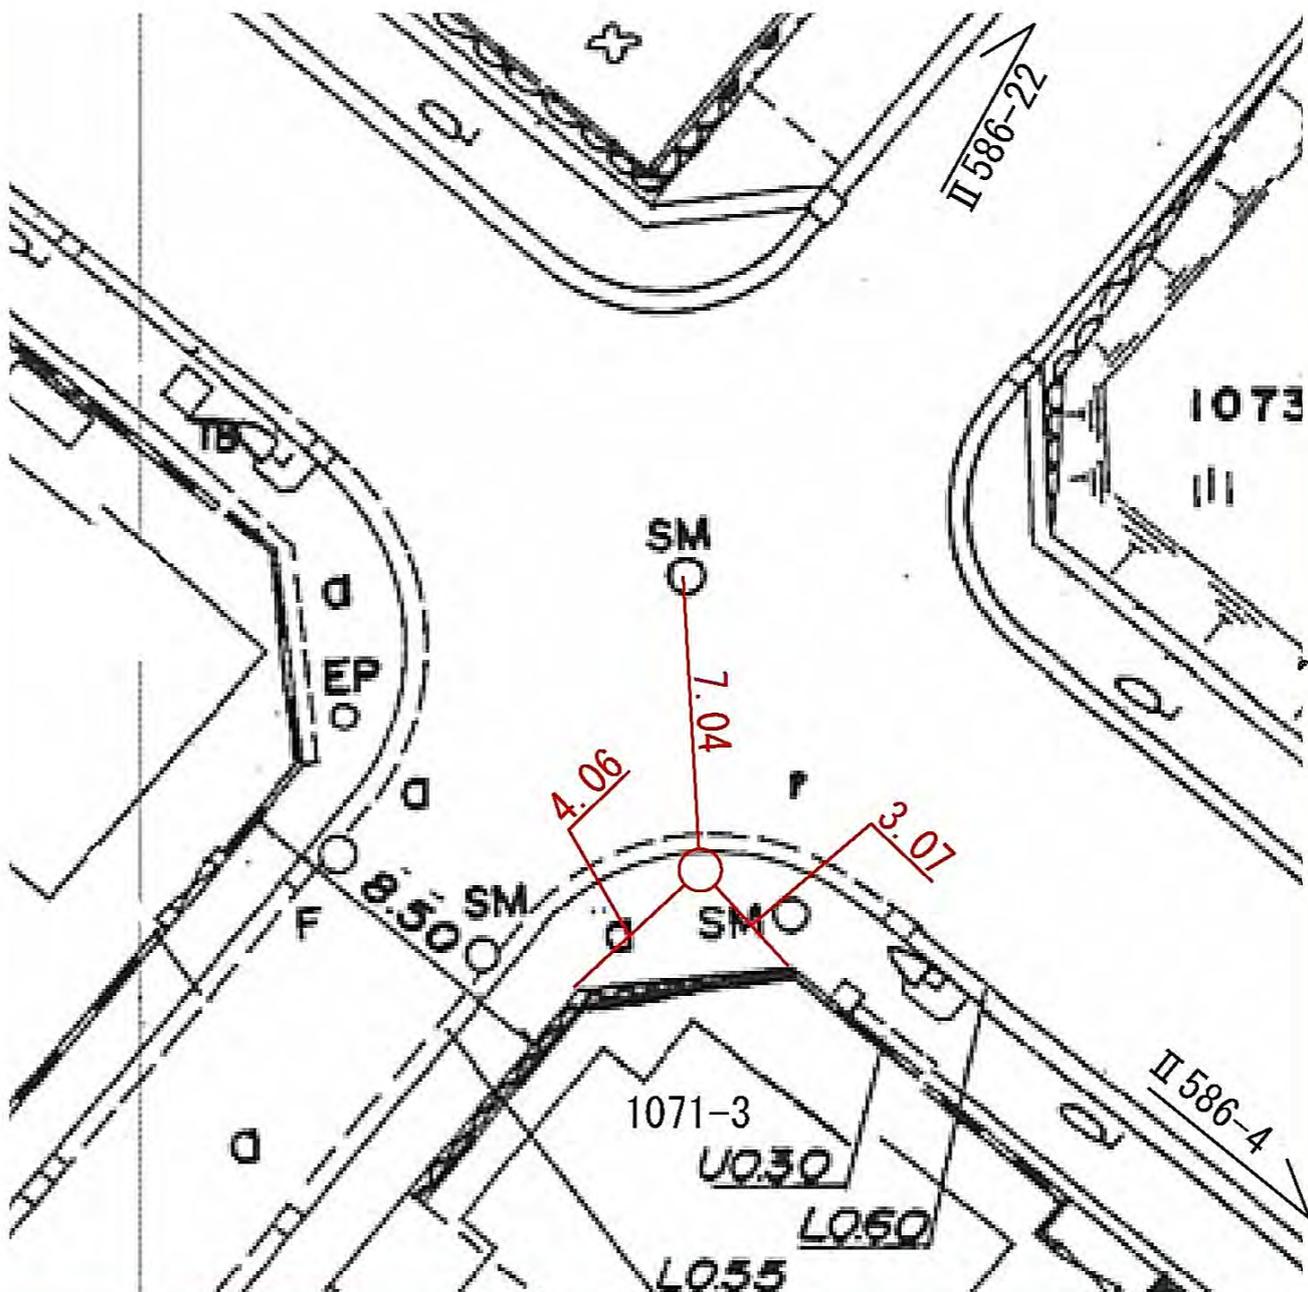

線 番 号	点 番 号	標識ノ種類
-------------	-------------	-------


所在地

II 587	1	金属標 ・鋌・木杭
--------	---	---

瀬谷区瀬谷六丁目八―一
番地先

要 図

キザミ

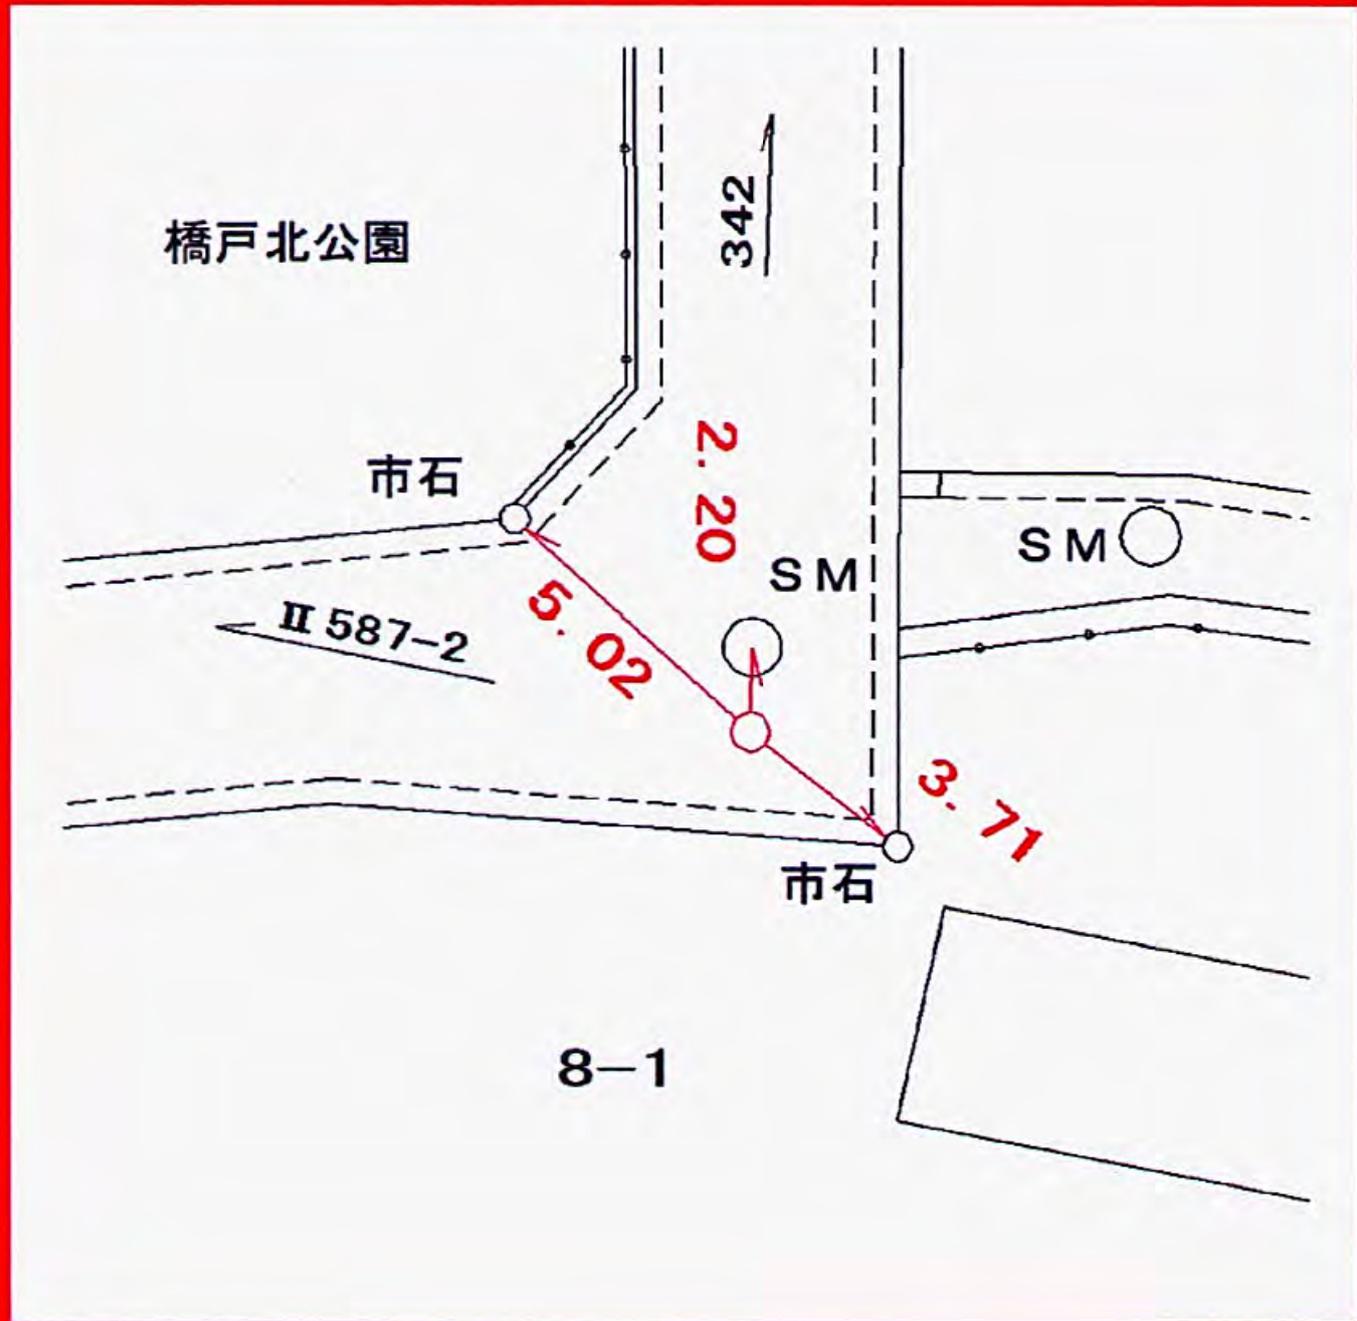

✓

線
番
号

点
番
号

標識ノ種類

所
在
地

Ⅱ 587

2

金属標・鋏・木杭

瀬谷区瀬谷六丁目七―一四番地先

要 図


キザミ



線 番 号	点 番 号	標識ノ種類	所 在 地
-------------	-------------	-------	-------------

Ⅱ 587	3	金属標 ・鋌・木杭	瀬谷区瀬谷六丁目五十一番地先
-------	---	---	----------------

要 図	キザミ	
-----	-----	--

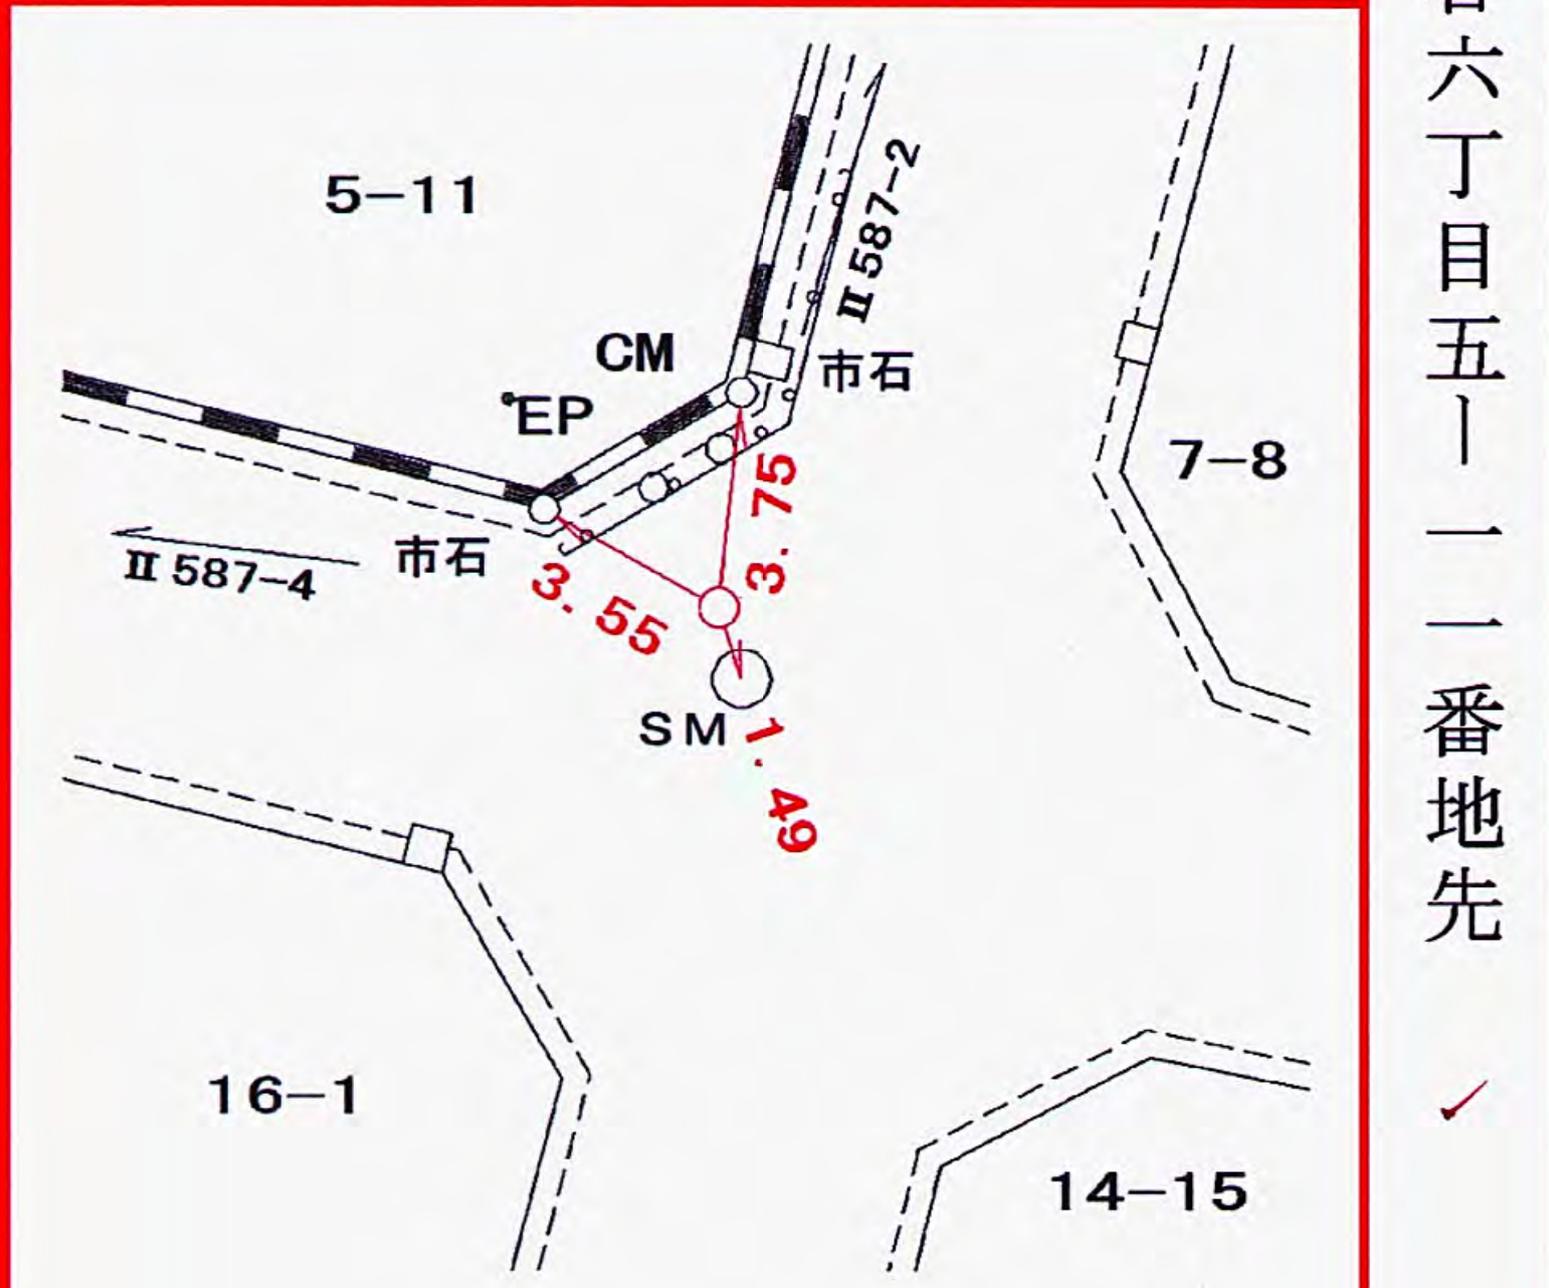

瀬谷区瀬谷六丁目五十一番地先



線
番
号

点
番
号

標識ノ種類

所
在
地

Ⅱ 587


4

金属標・鋳・木杭

瀬谷区瀬谷六丁目一六一二五番地先

要 図

キザミ

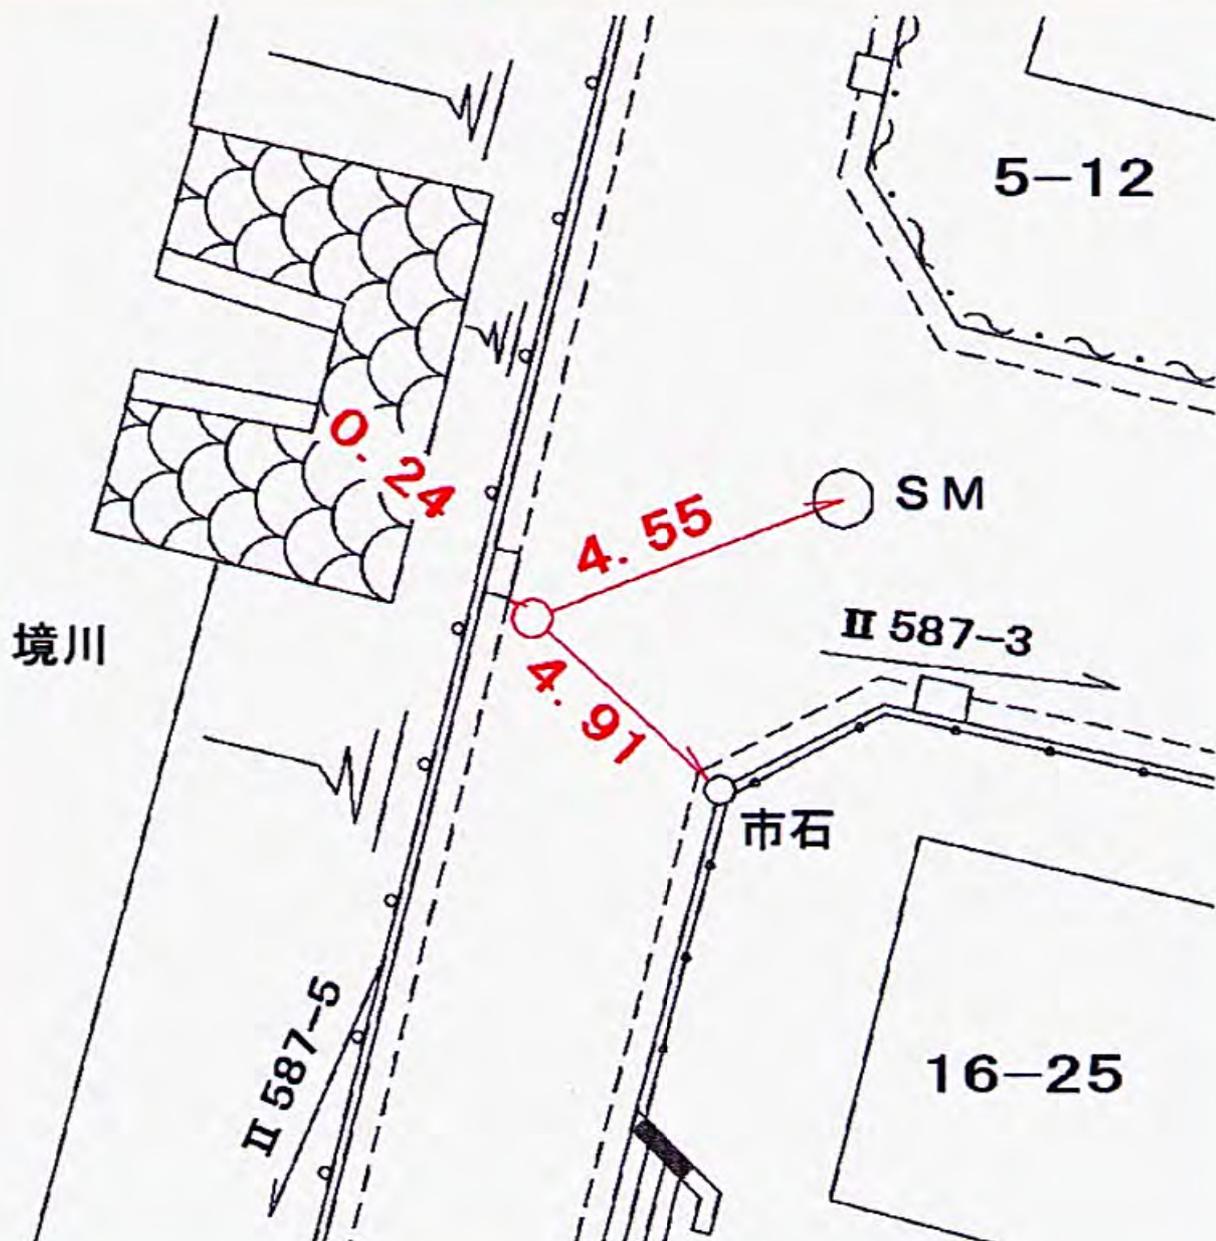

線
番
号

点
番
号

標識ノ種類

所
在
地

II 587


6

金属標・鋌・木杭

瀬谷区橋戸五丁目三三一一九番地先

要 図

キザミ

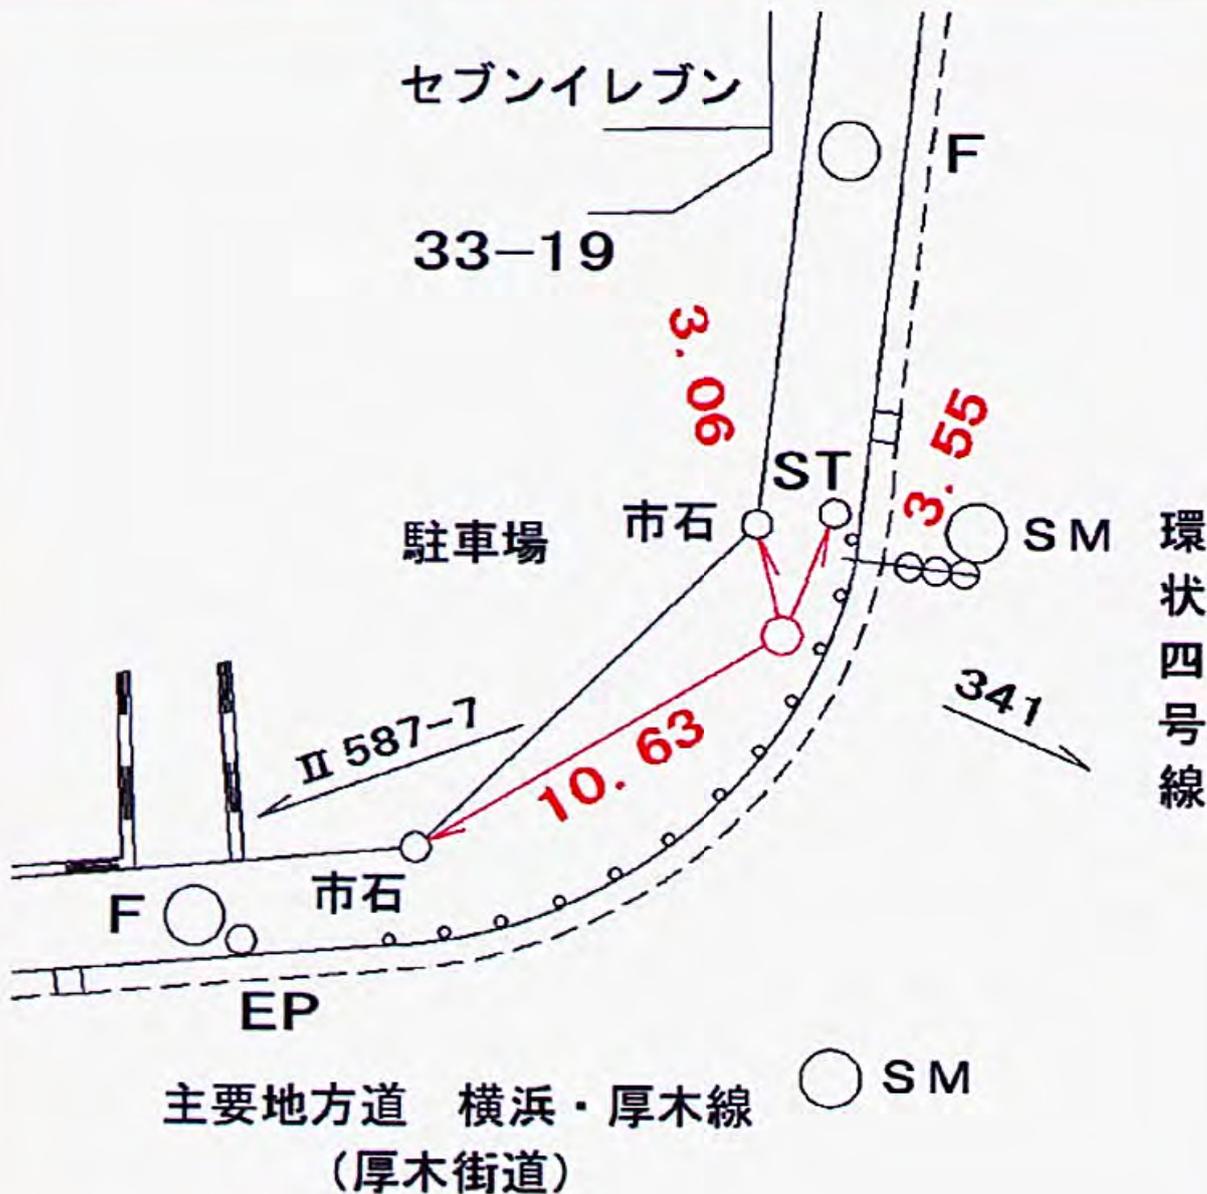

線
番
号

点
番
号

標識ノ種類

所
在
地

II 587


7

金属標・鋌・木杭

瀬谷区橋戸三丁目二一八番地先

要 図

キザミ

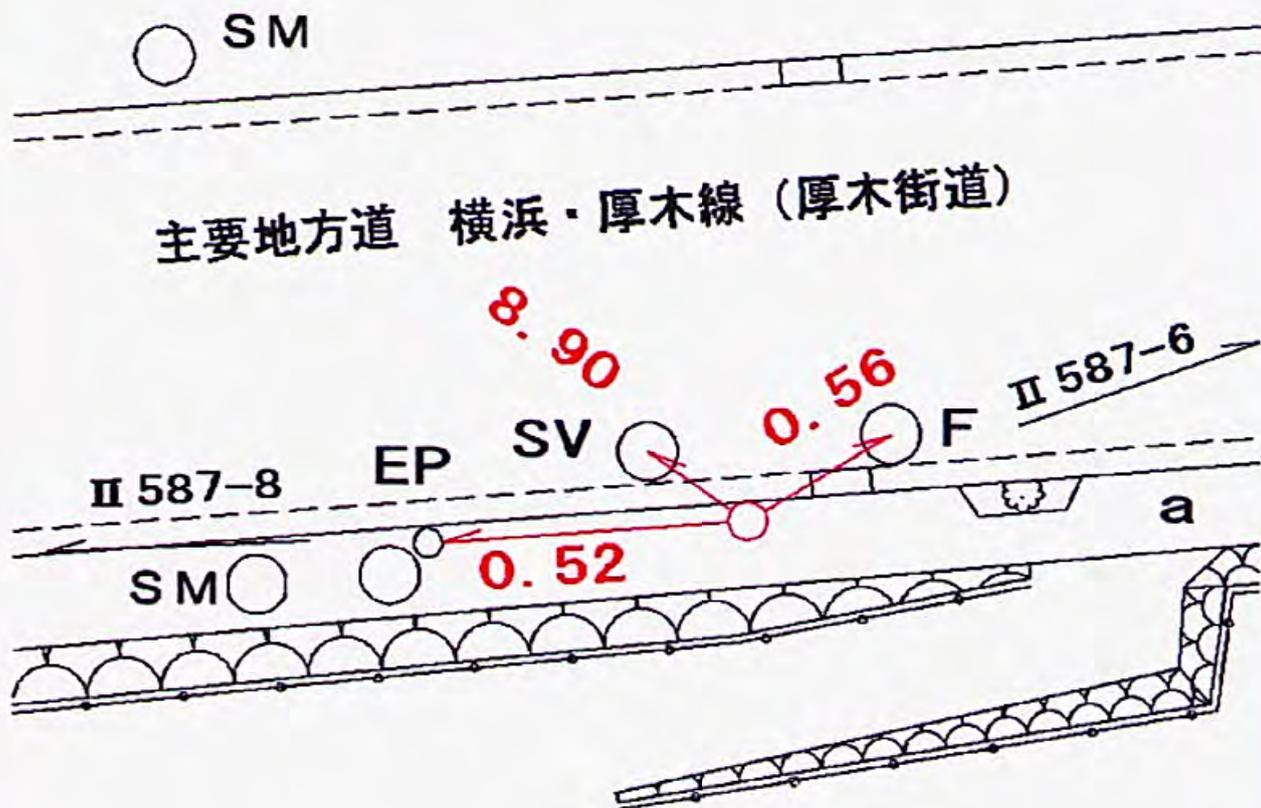

2-8



所在地

瀬谷区瀬谷六丁目一九一八番地先



標識ノ種類

金属標・鋌・木杭

点番号


8

線番号

II 587

要 図

キザミ

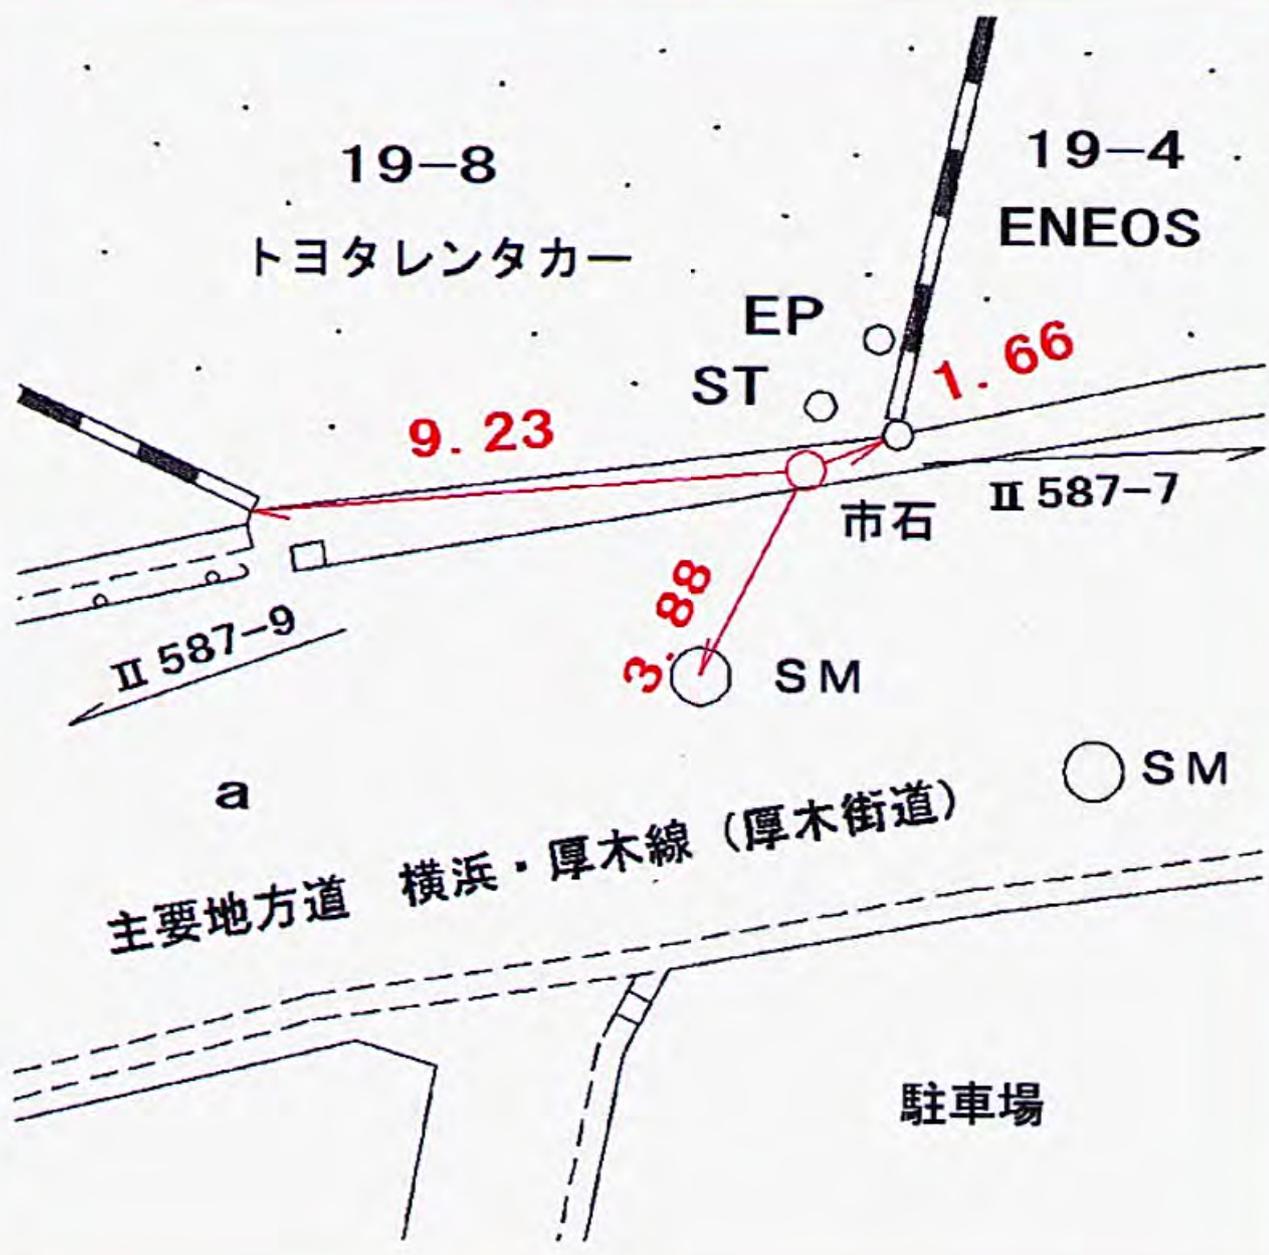

線
番
号

点
番
号

標識ノ種類

所
在
地

Ⅱ 587


9

金属標・鋌・木杭

要 図

キザミ

瀬谷区瀬谷六丁目二五十一番地先

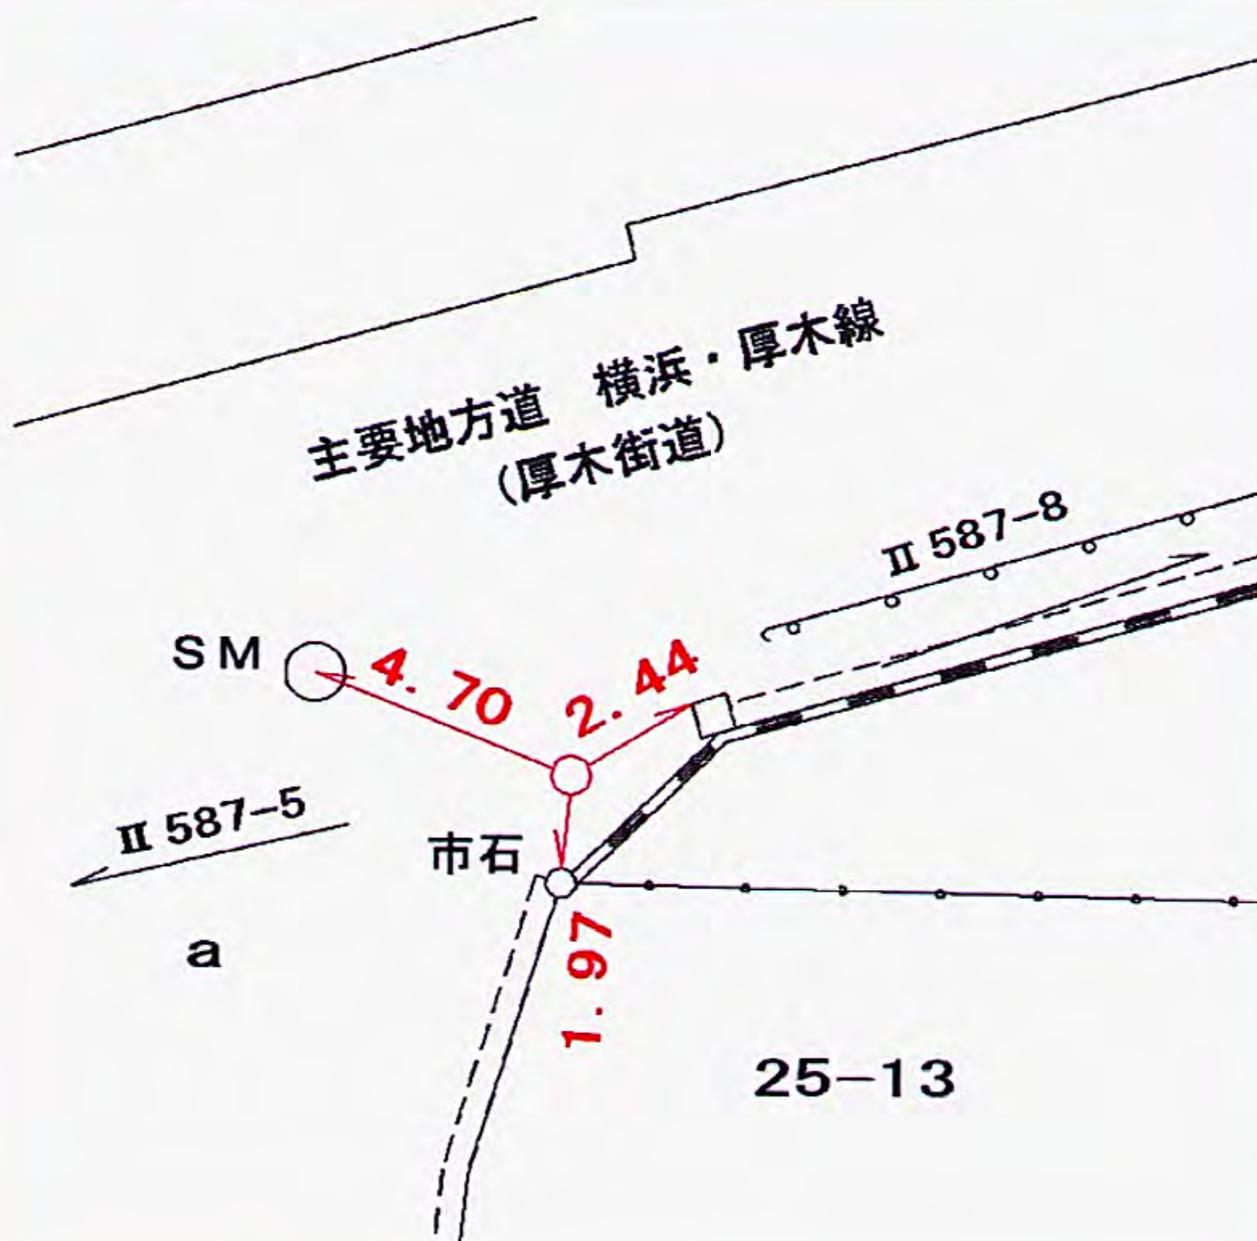

所在地

都筑区早淵一一五番地先

標識ノ種類

金属標・鉄・木杭

キザミ


点番号

2


線番号

II 589

要 図

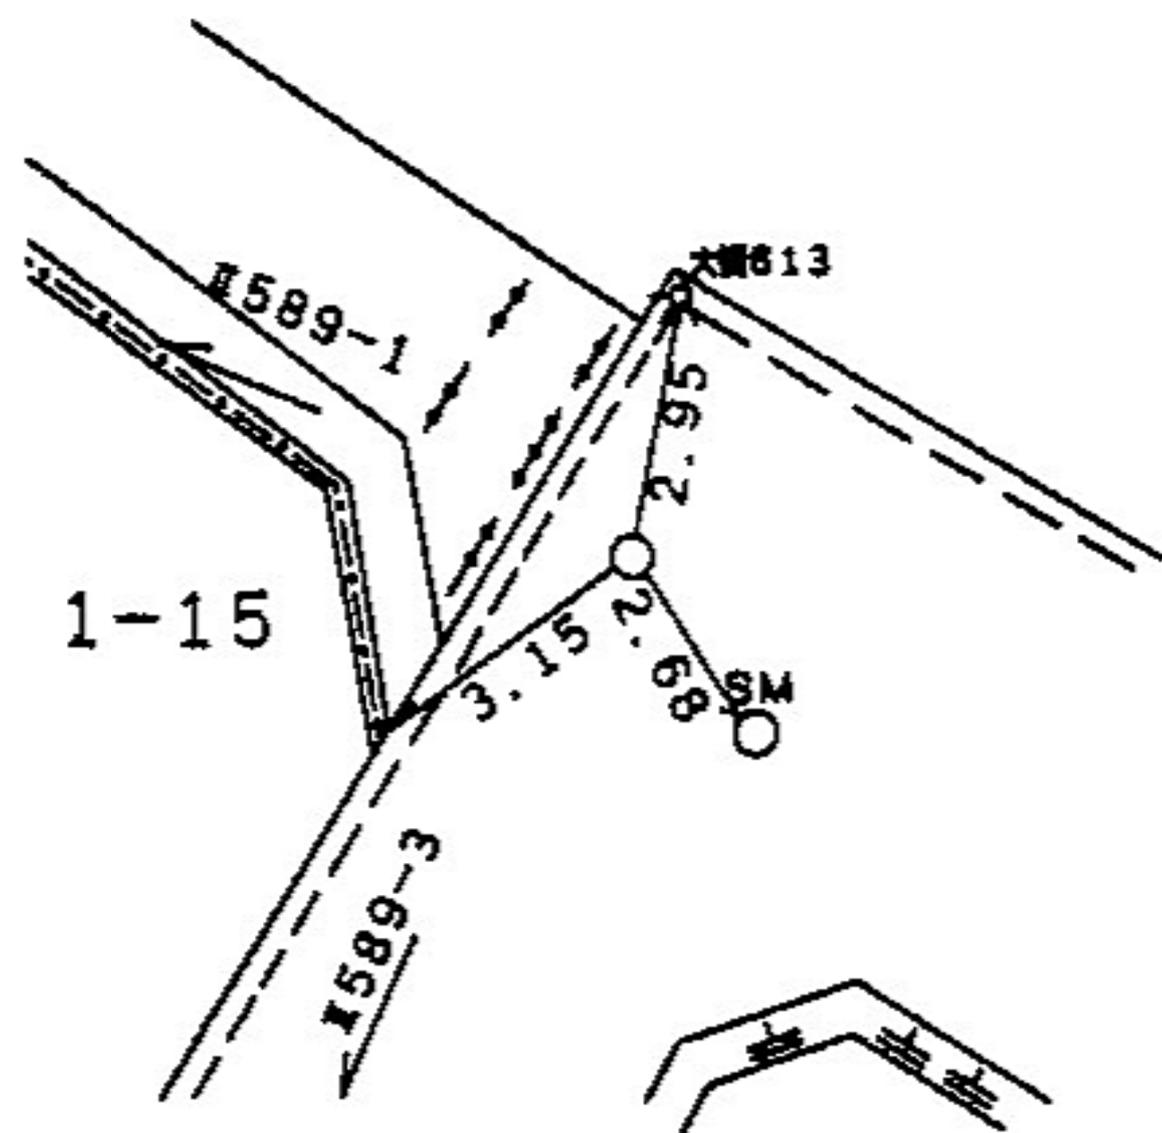

線番号	点番号	標識ノ種類	所在地
Ⅱ589	3	金属標・鋳・木杭 キザミ	都筑区早刈一一四番地先
要 図			

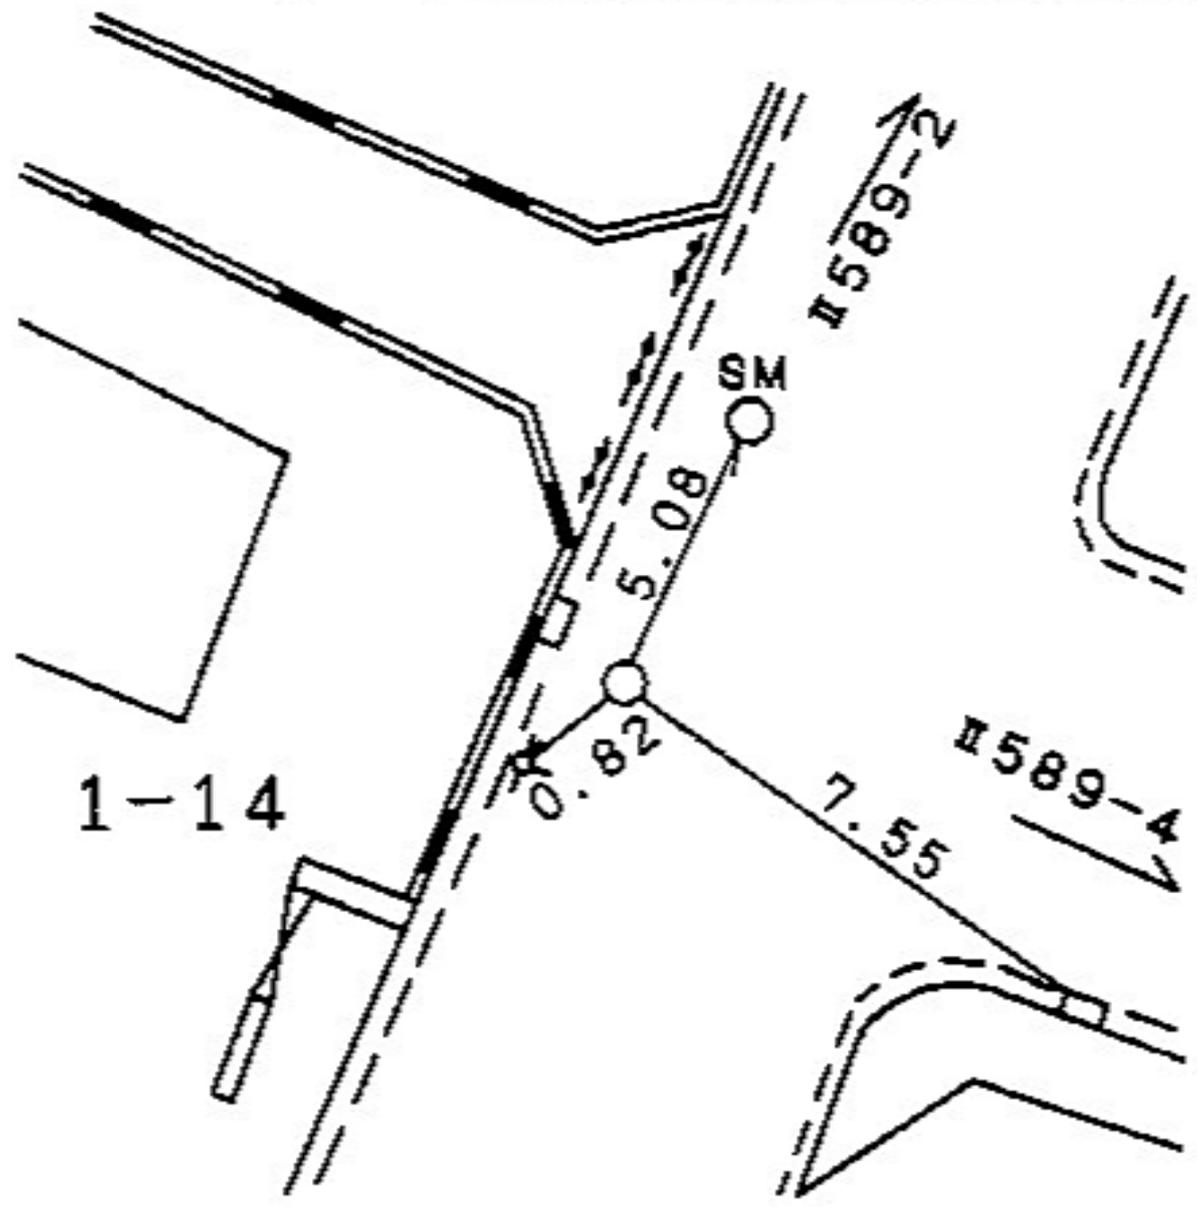

線番号	点番号	標識ノ種類	所在地
-----	-----	-------	-----


Ⅱ589 4

金属標・鉄・木杭

都筑区早淵一―六番地先

要 図

キザミ

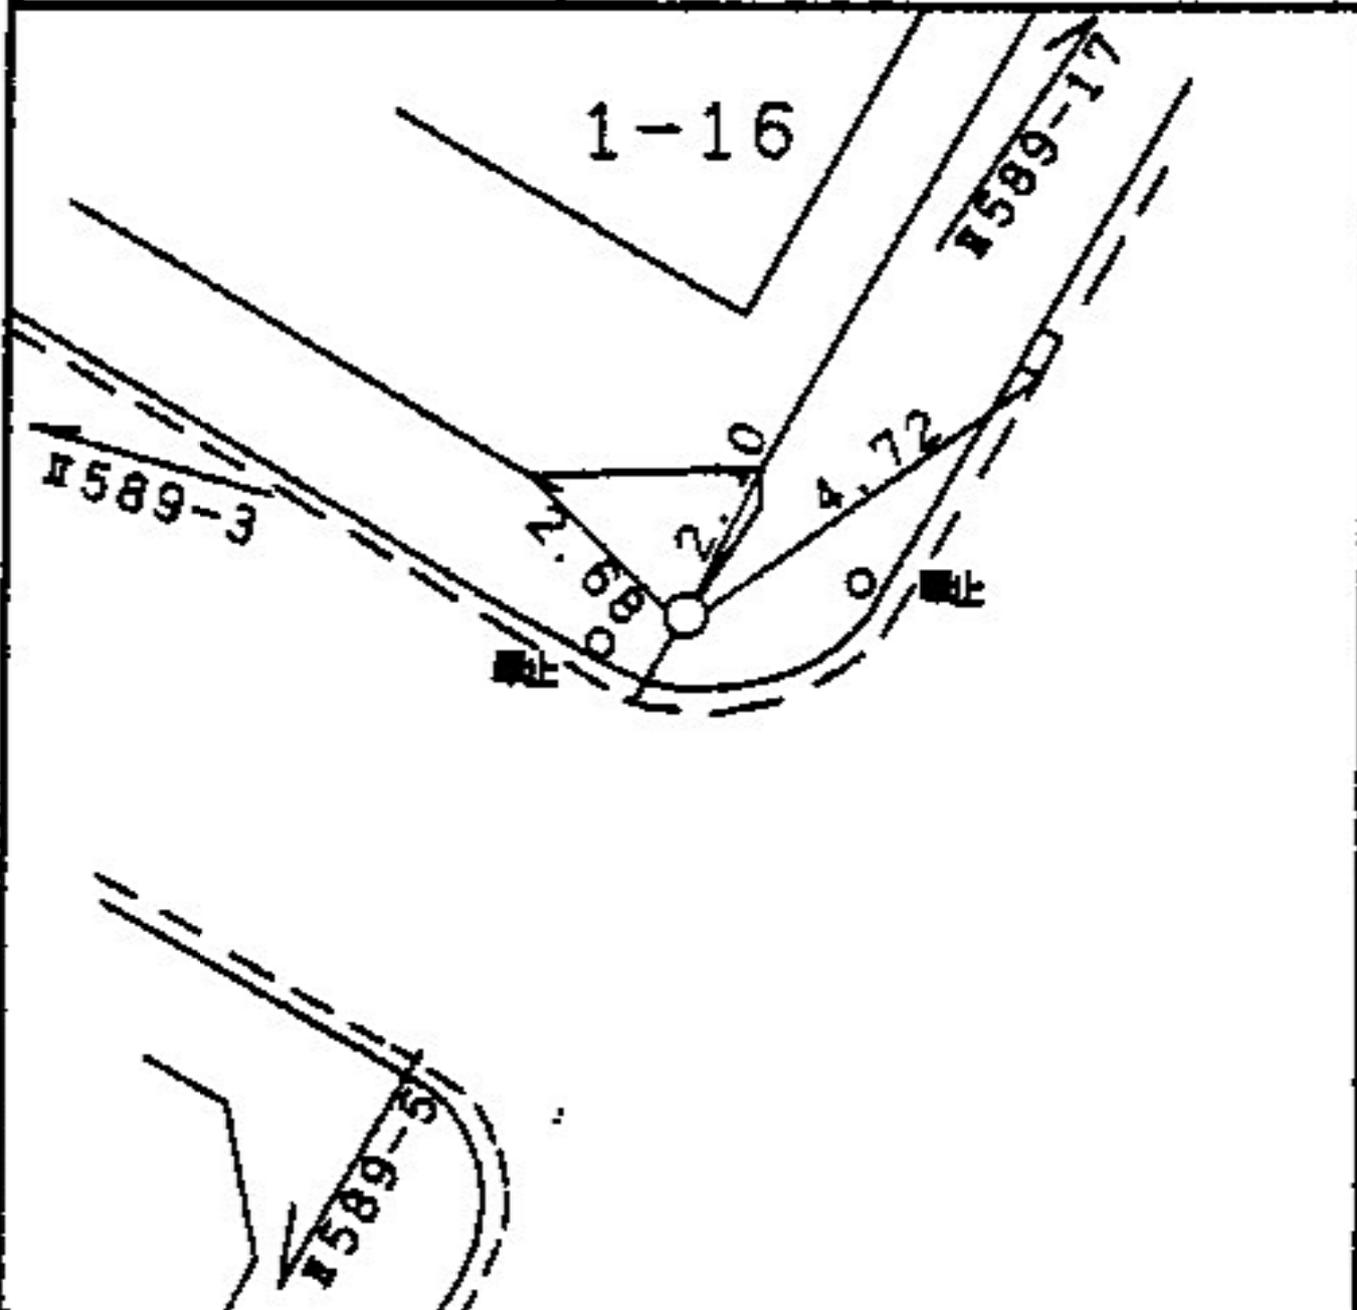

所在地

都筑区早洲一―二番地先

標識ノ種類

点番号

6


線番号

I589

金属標・鋳・木杭

キザミ

要 図

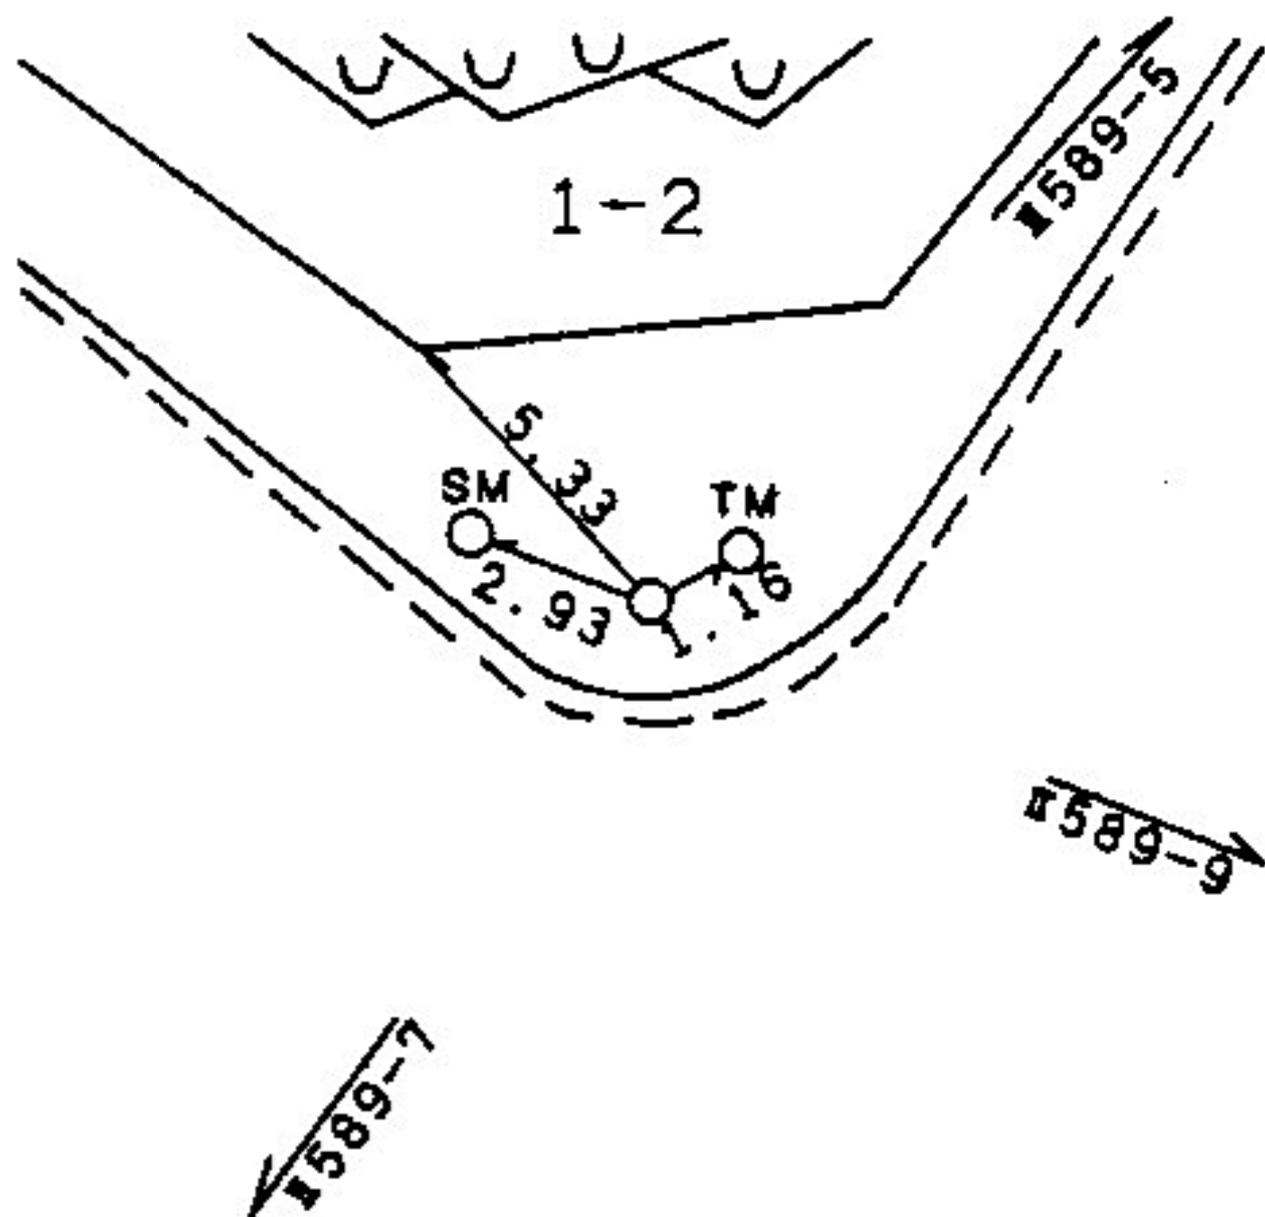

所在地

都筑区新栄町一四番地先

標識ノ種類

点番号

線番号

金属標・鋳・木杭

7


1589

キザミ

図

要

14

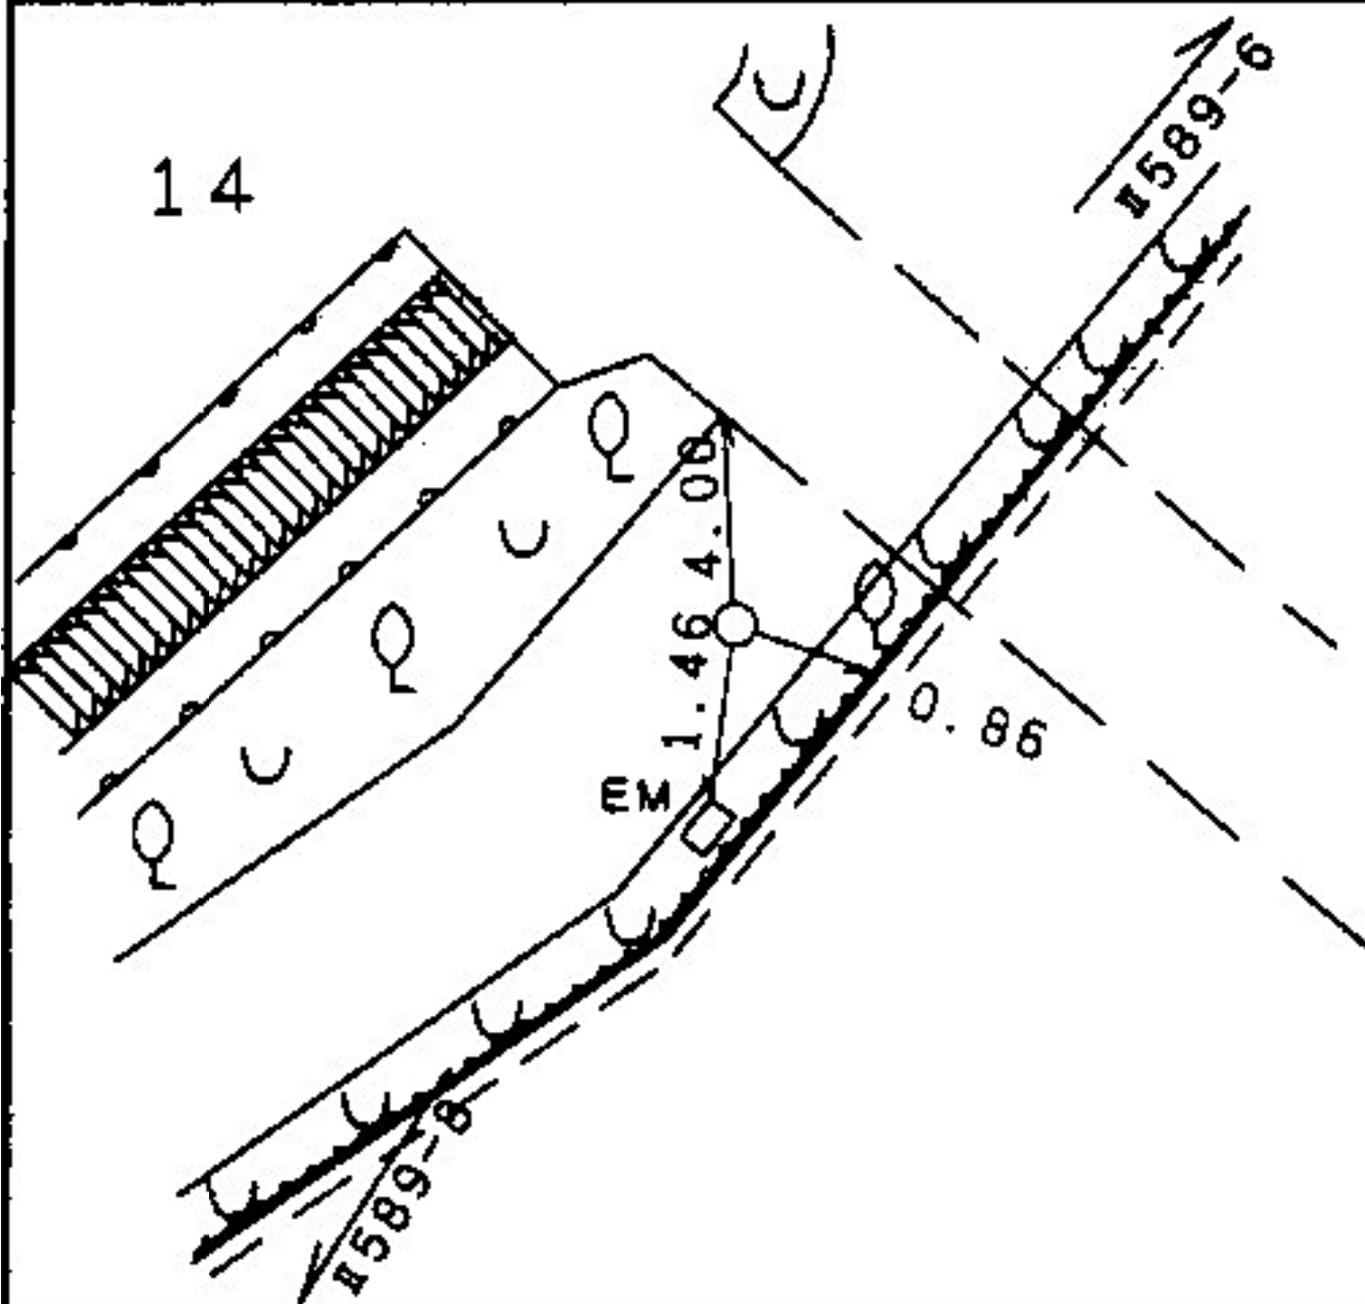


線番号	点番号	標識ノ種類	所在地
-----	-----	-------	-----

II589 8

金属標・鋺・木杭
キザミ

要 図


都筑区新栄町一六番地先

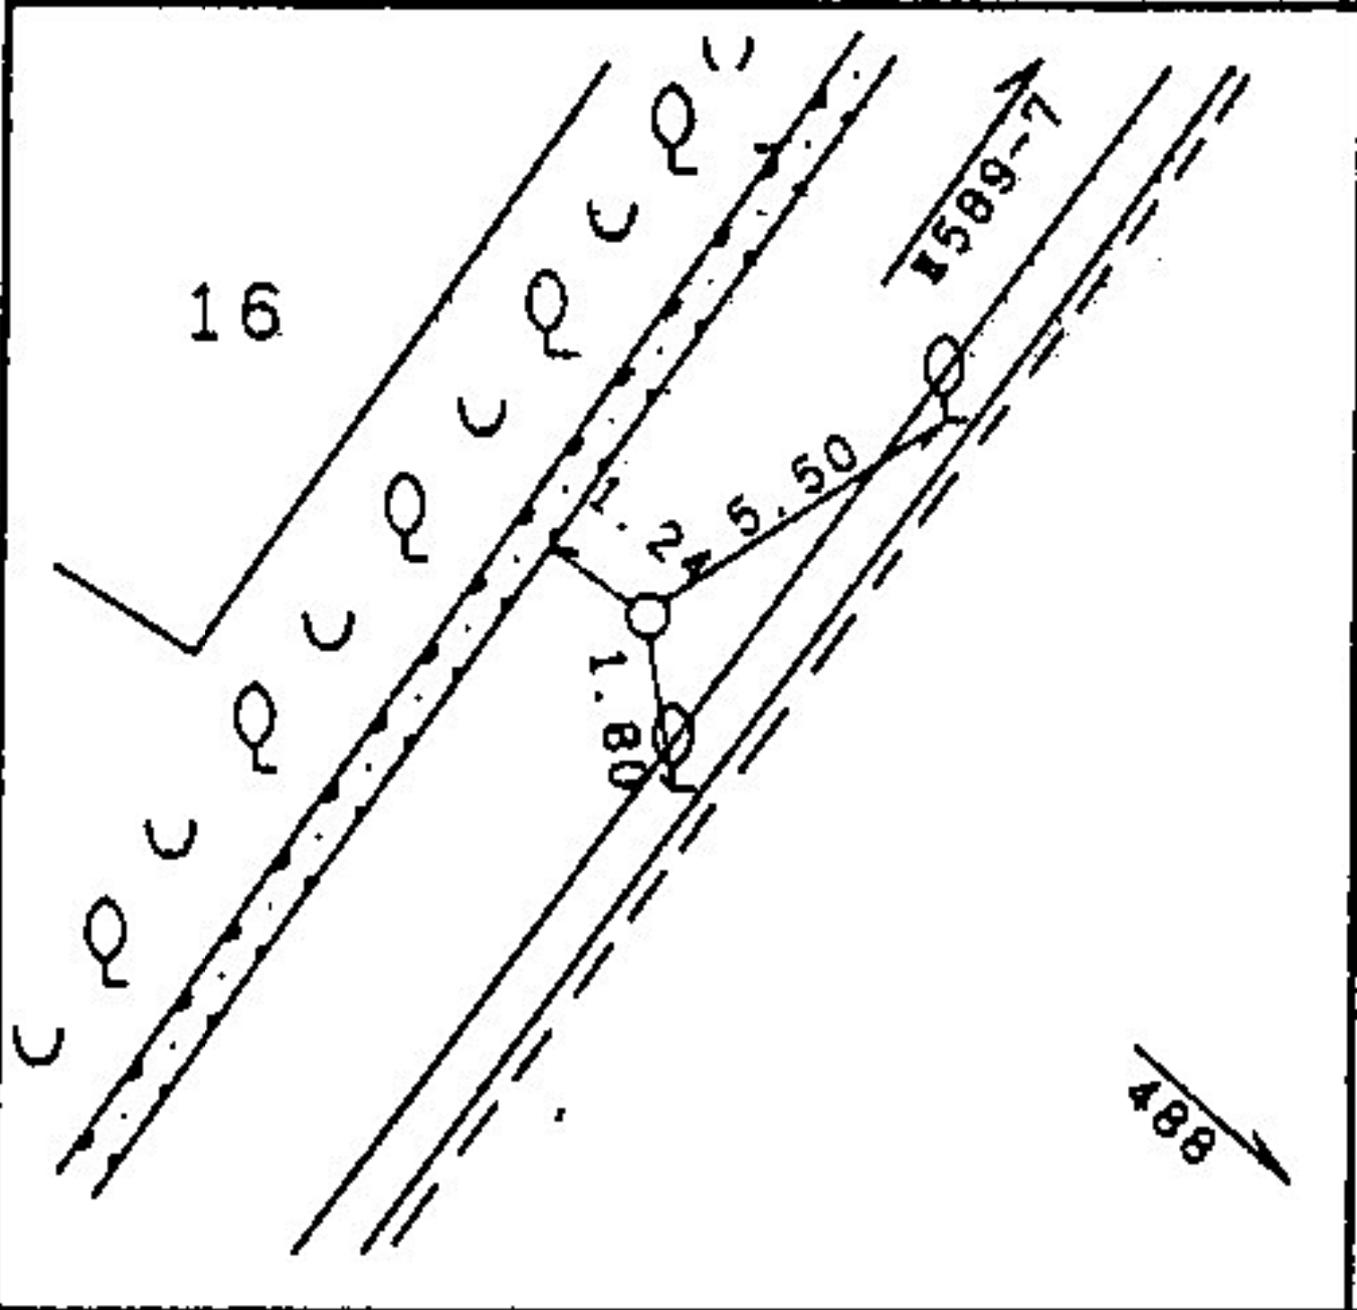

線番号	点番号	標識ノ種類	所在地
-----	-----	-------	-----

I 589	9	金属標・鋳・木杭 キザミ	都筑区早淵一一番地先
-------	---	-----------------	------------

要 図

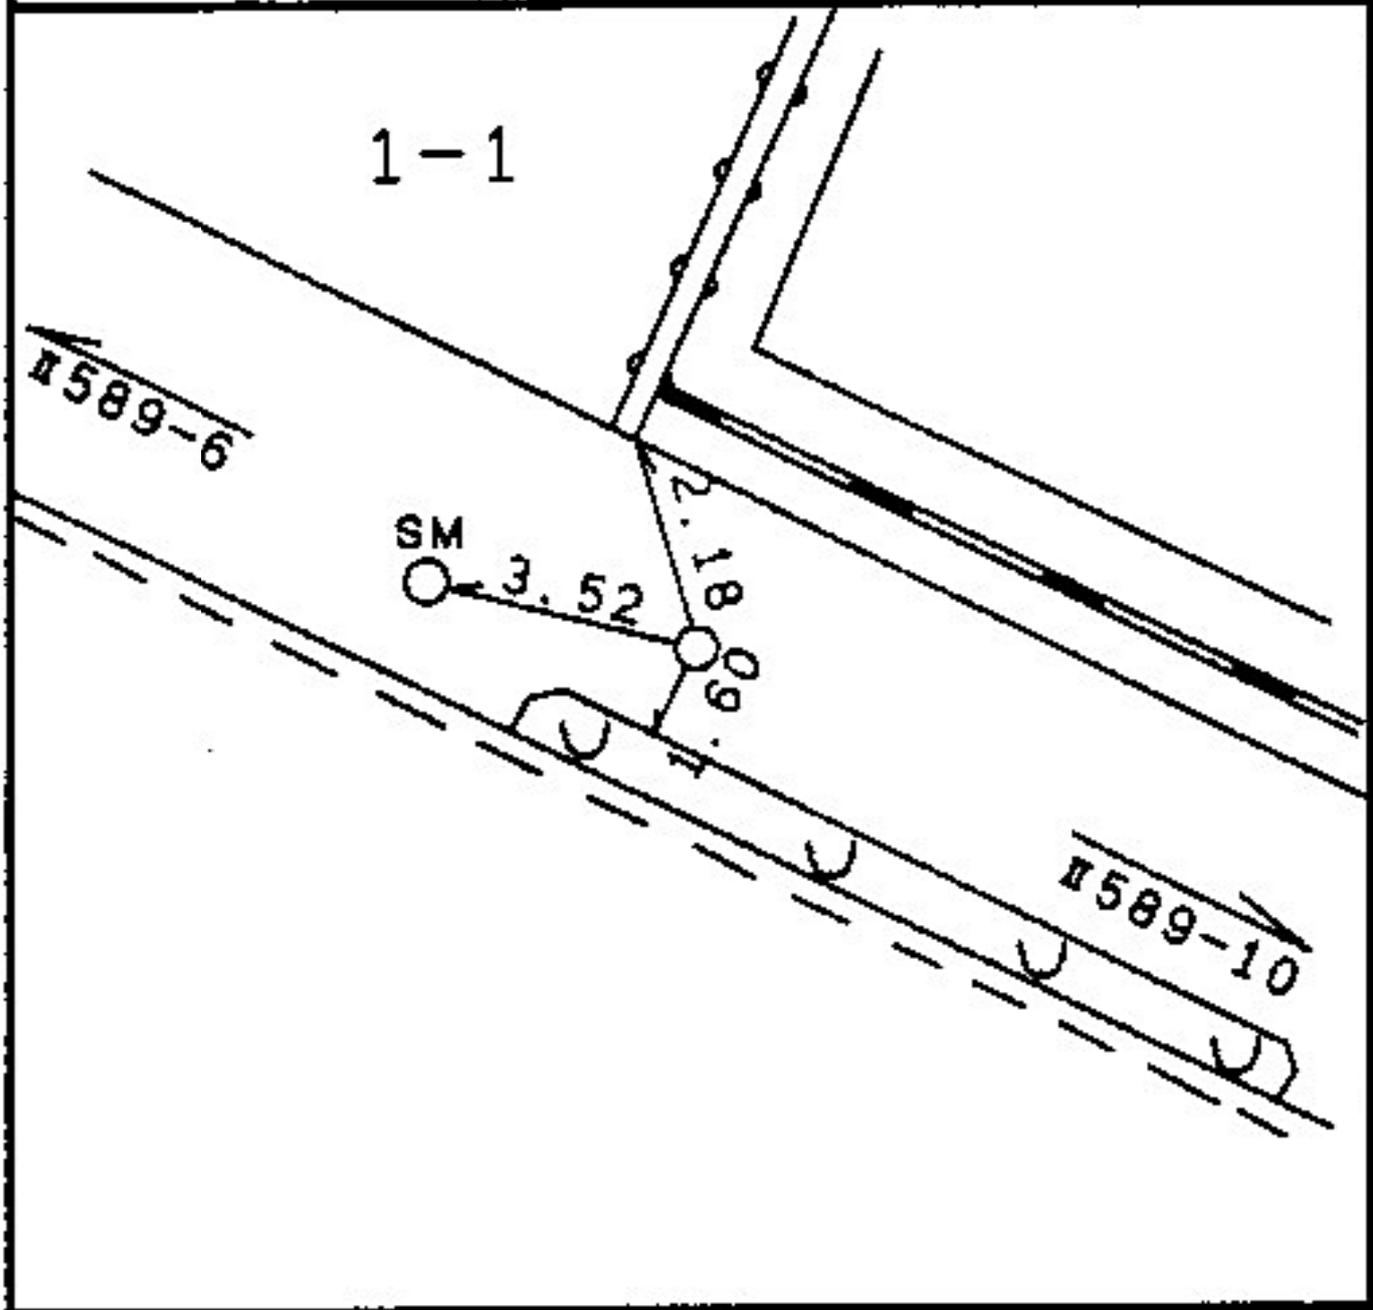

所在地

港北区新吉田町六〇八三番地先

標識ノ種類

点番号

10


線番号

1589

金属標・鉄・木杭

キザミ

要 図

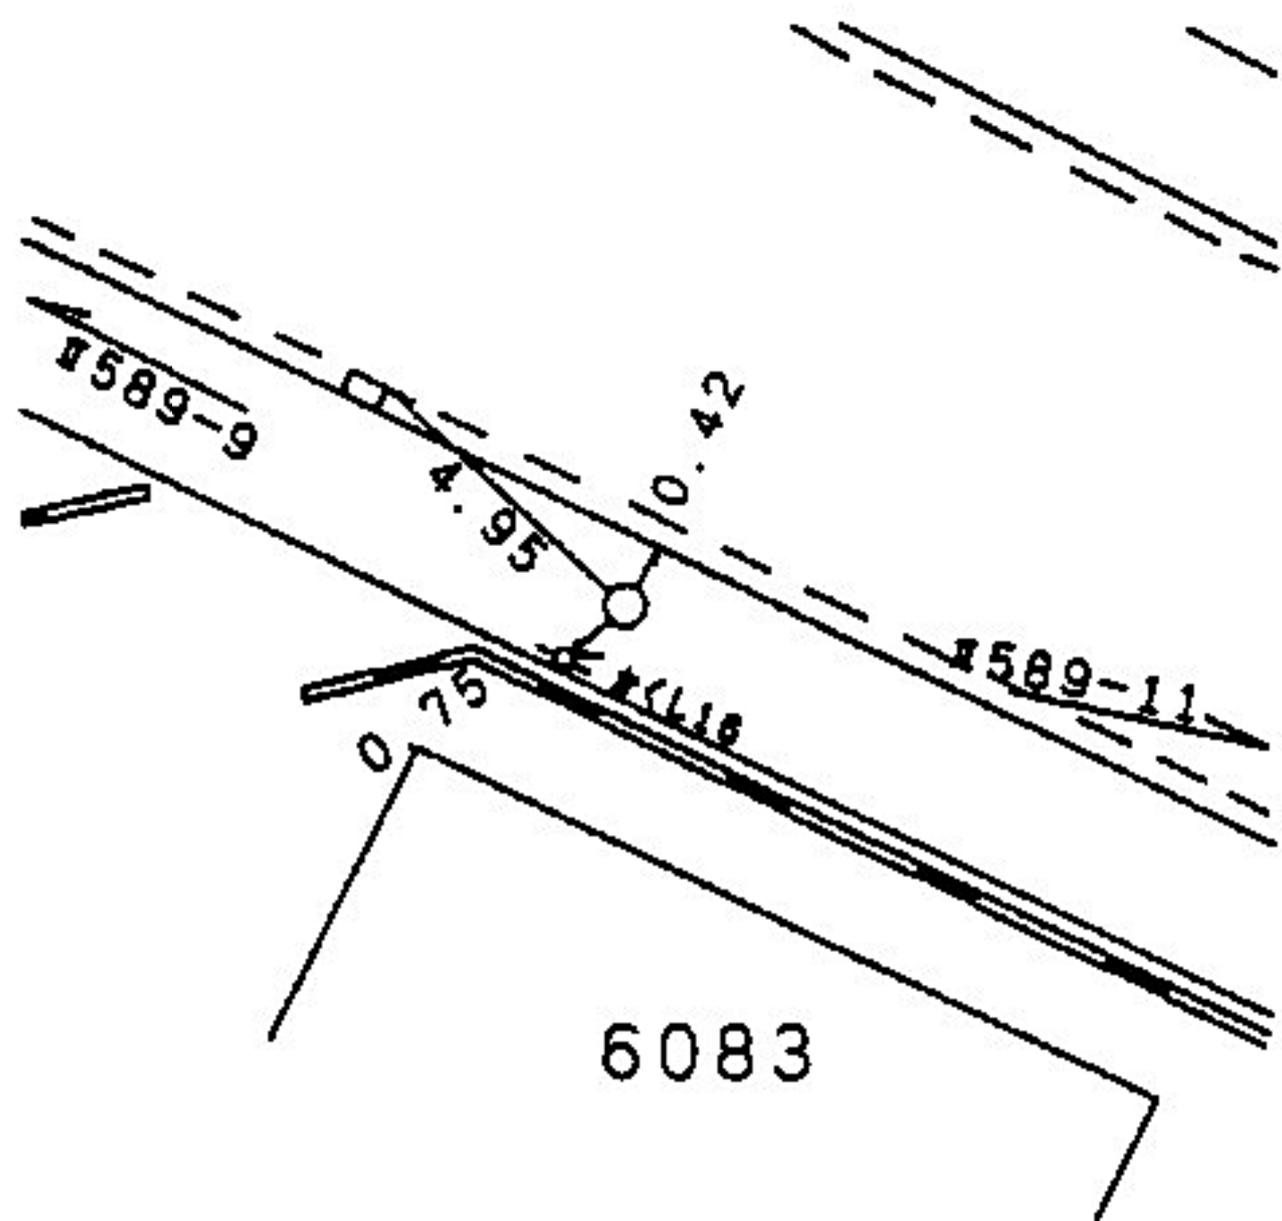

所在地

港北区新吉田町六〇四五番地先

標識ノ種類

点番号

線番号


金属標・鋳・木杭

11


Ⅱ589

キザミ


要 図

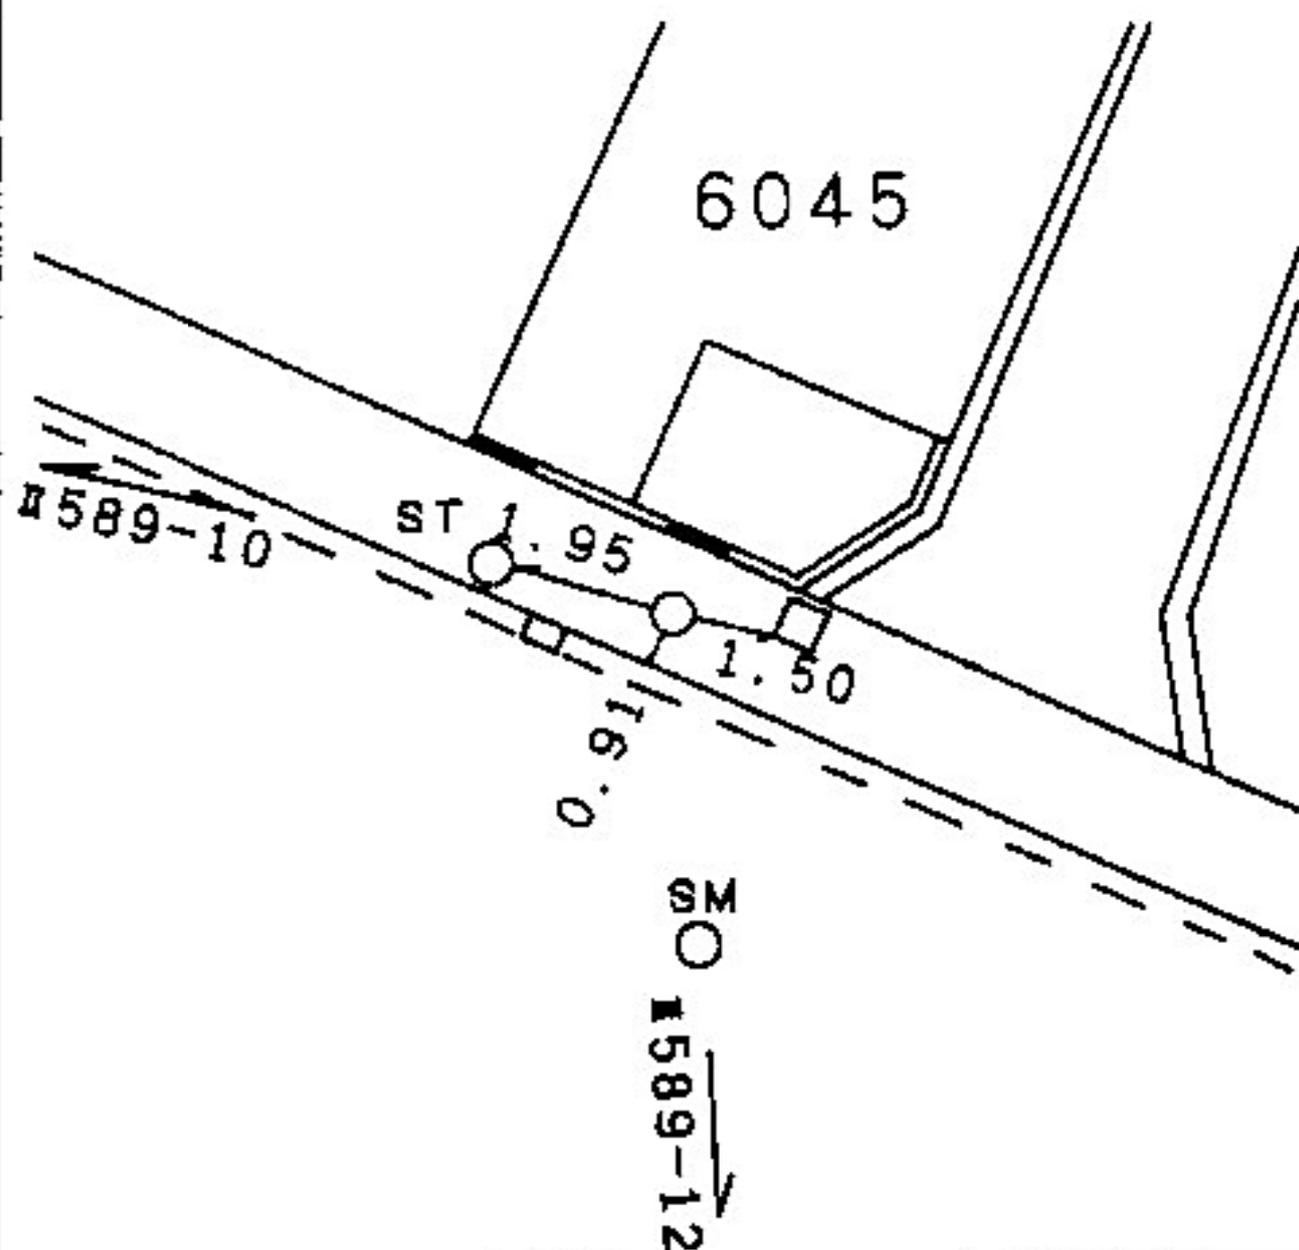

線番号	点番号	標識ノ種類	所在地
I 589	12	(金属標)・鉄・木杭 キザミ	港北区新羽町四四〇七番地先
要 図			

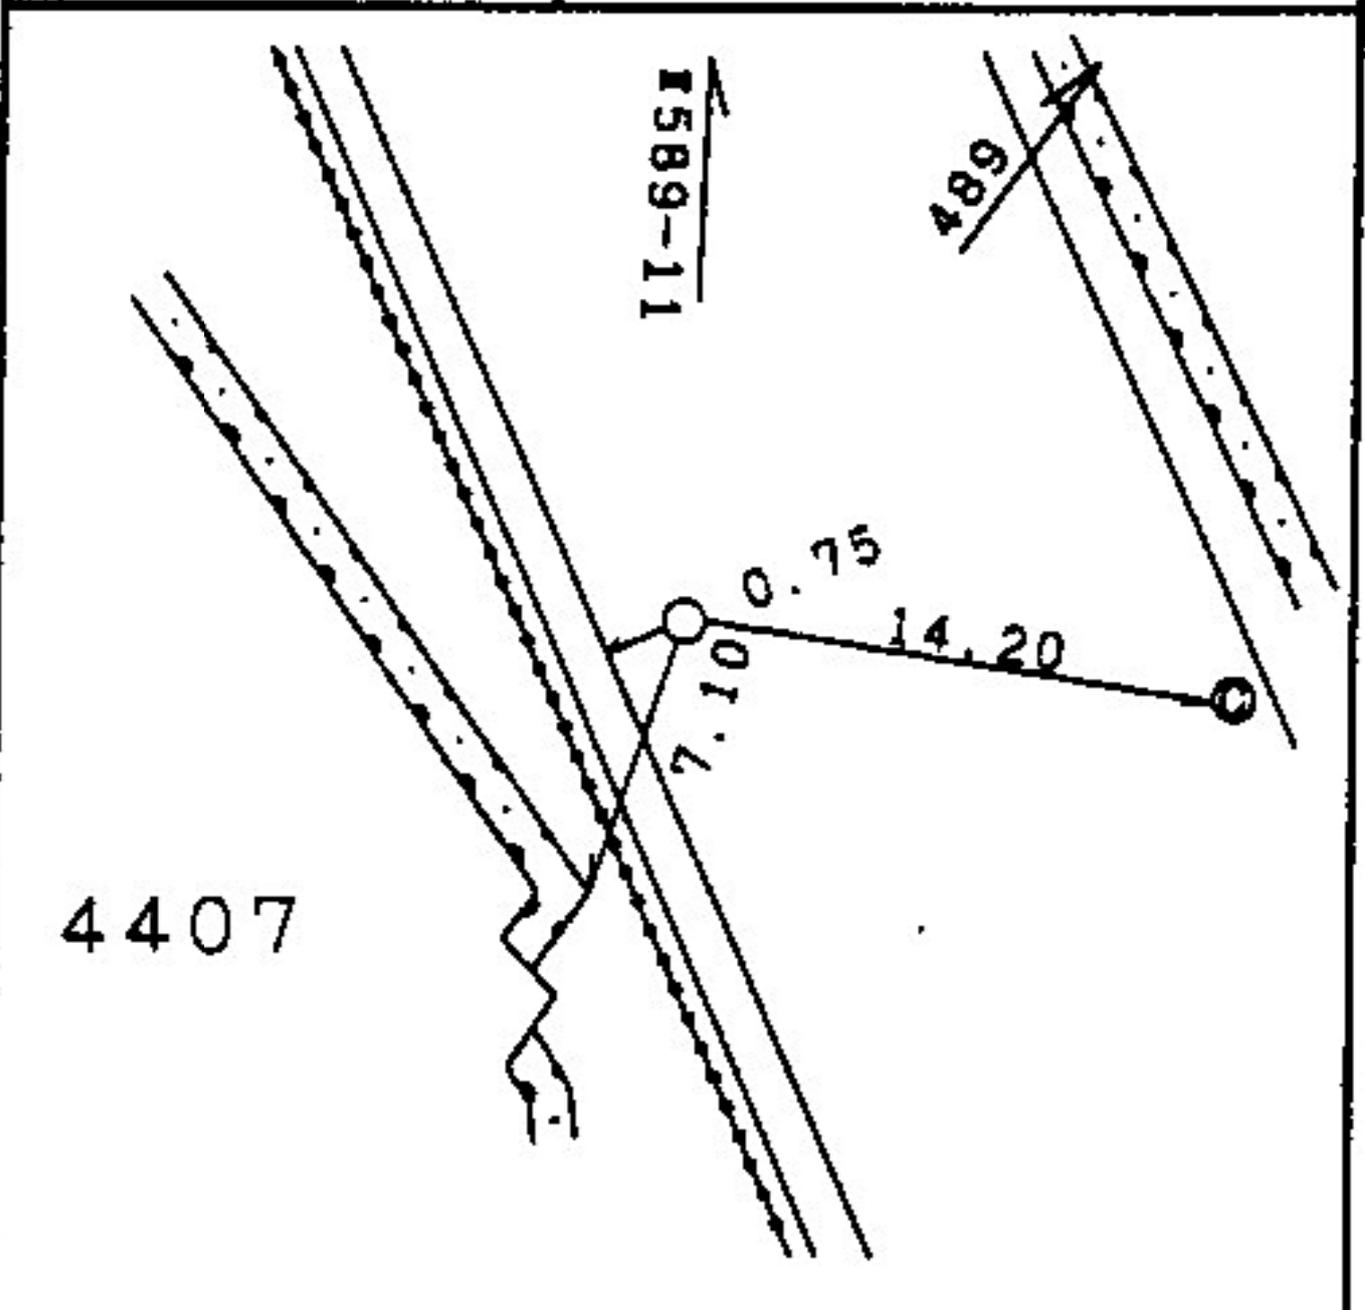

線番号	点番号	標識ノ種類	所在地
Ⅱ589	13	金属標 ・鋳・木杭 キザミ	港北区南山田町四五三三一二番地先
要 図			

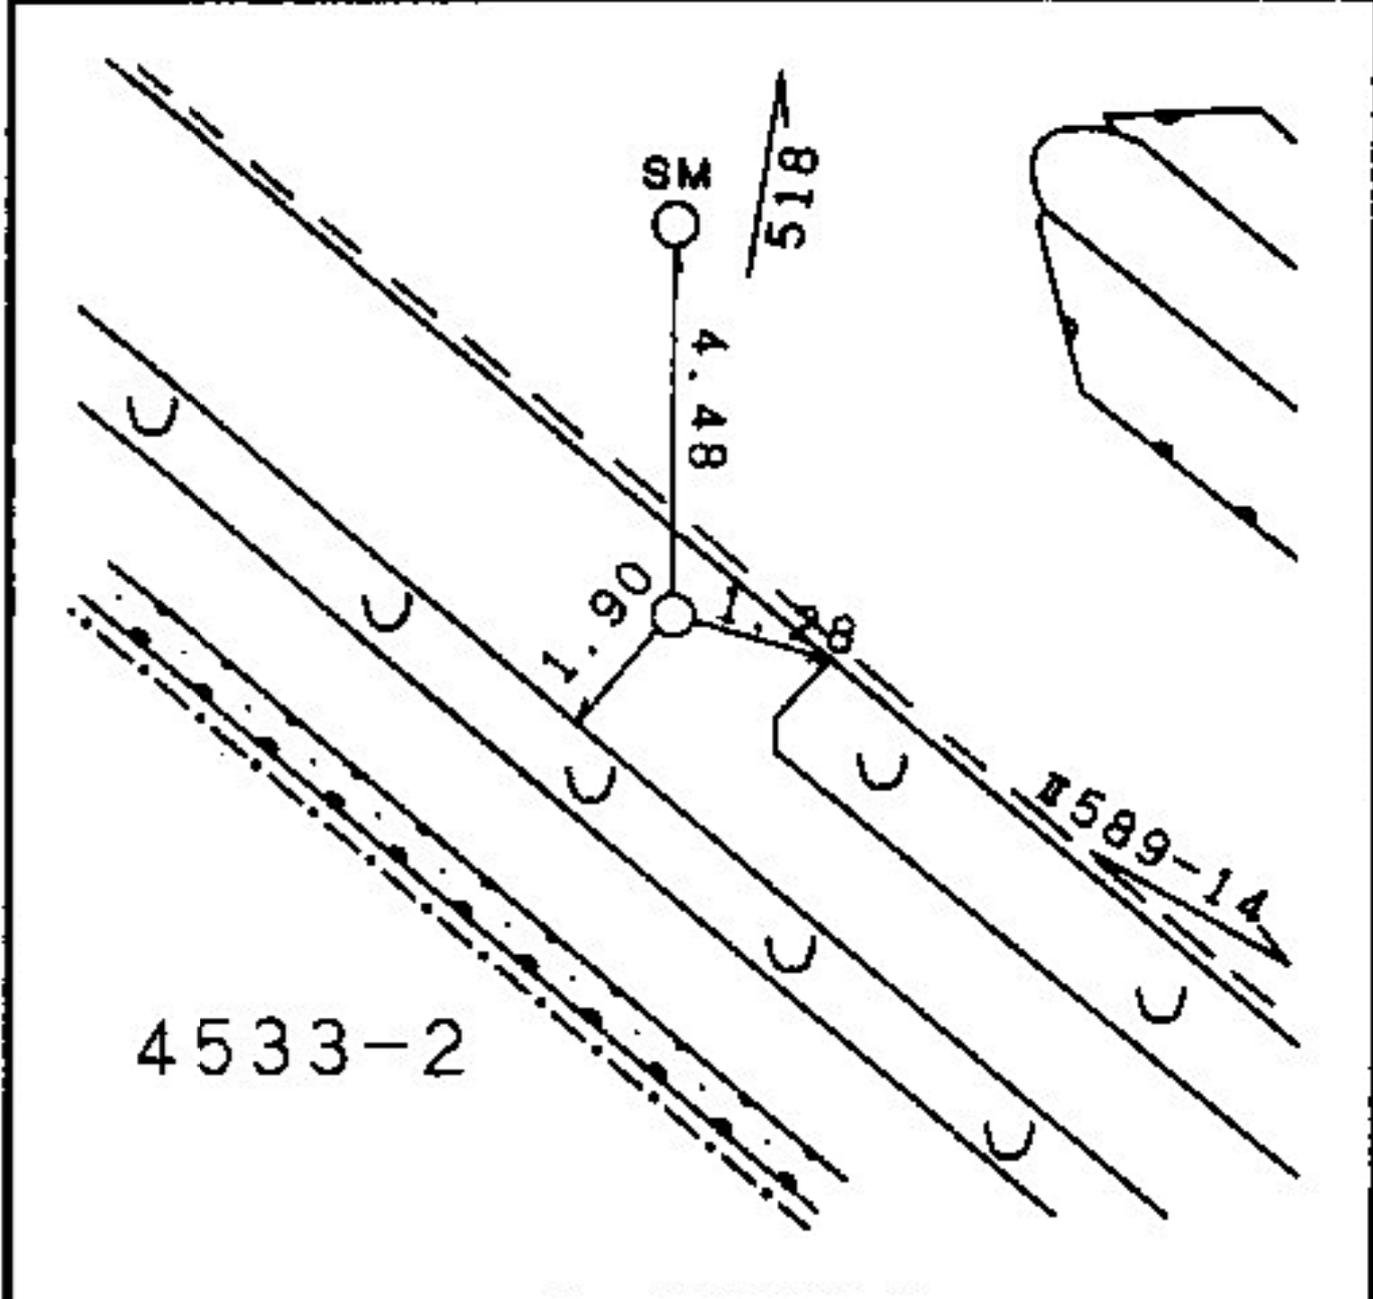

所在地

都筑区早淵二―二番地先

標識ノ種類

点番号

線番号


Ⅱ589

14

金属標・鋸・木杭

要 図

キザミ

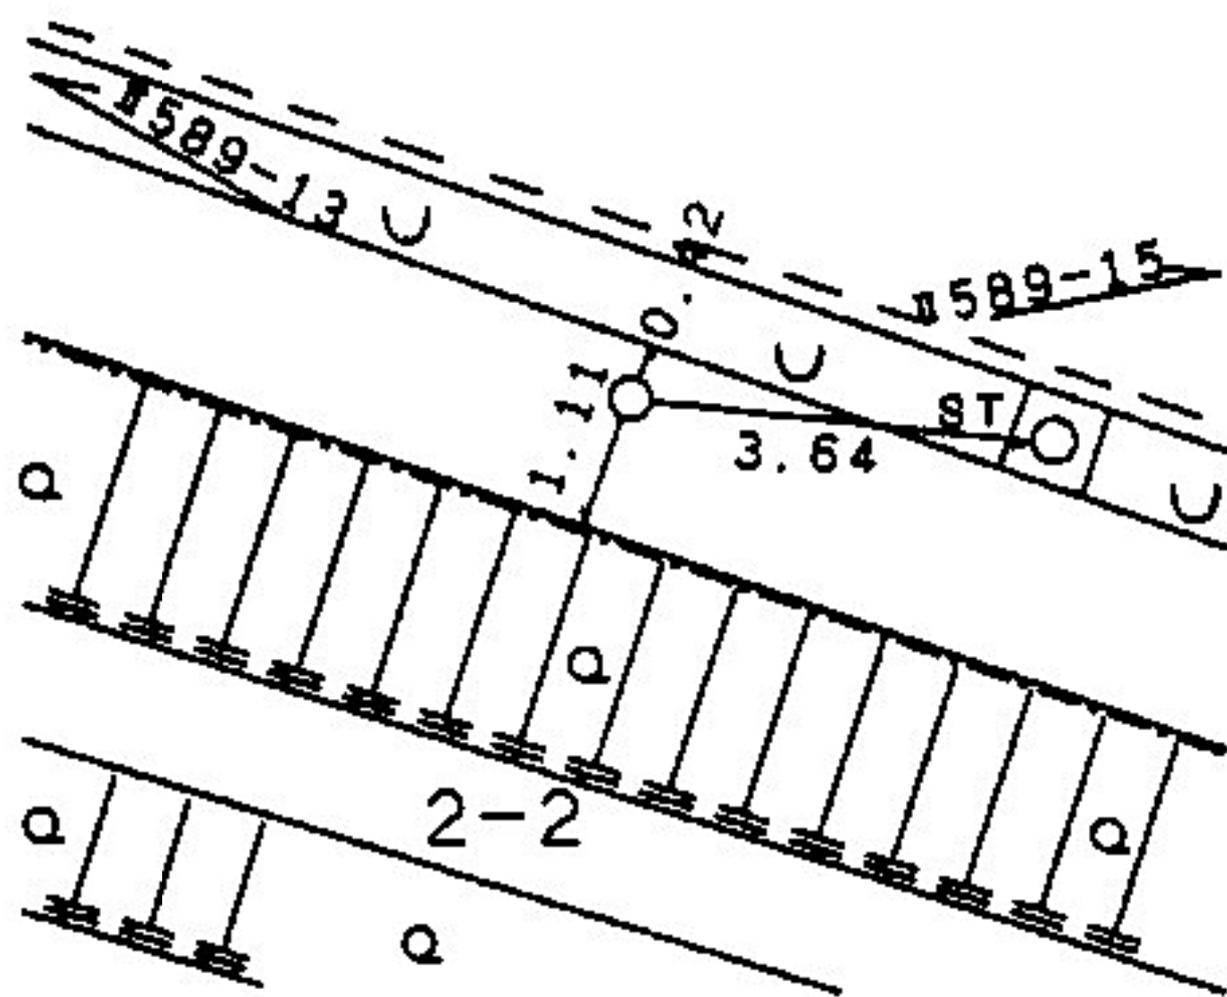

所在地

都筑区早湊三十一番地先

標識ノ種類

点番号

線番号

金属標・鋌・木杭

15

Ⅱ589

キザミ

要 図

3-1

WM


4.42

6.18

7.95

Ⅱ589-14

Ⅱ589-16

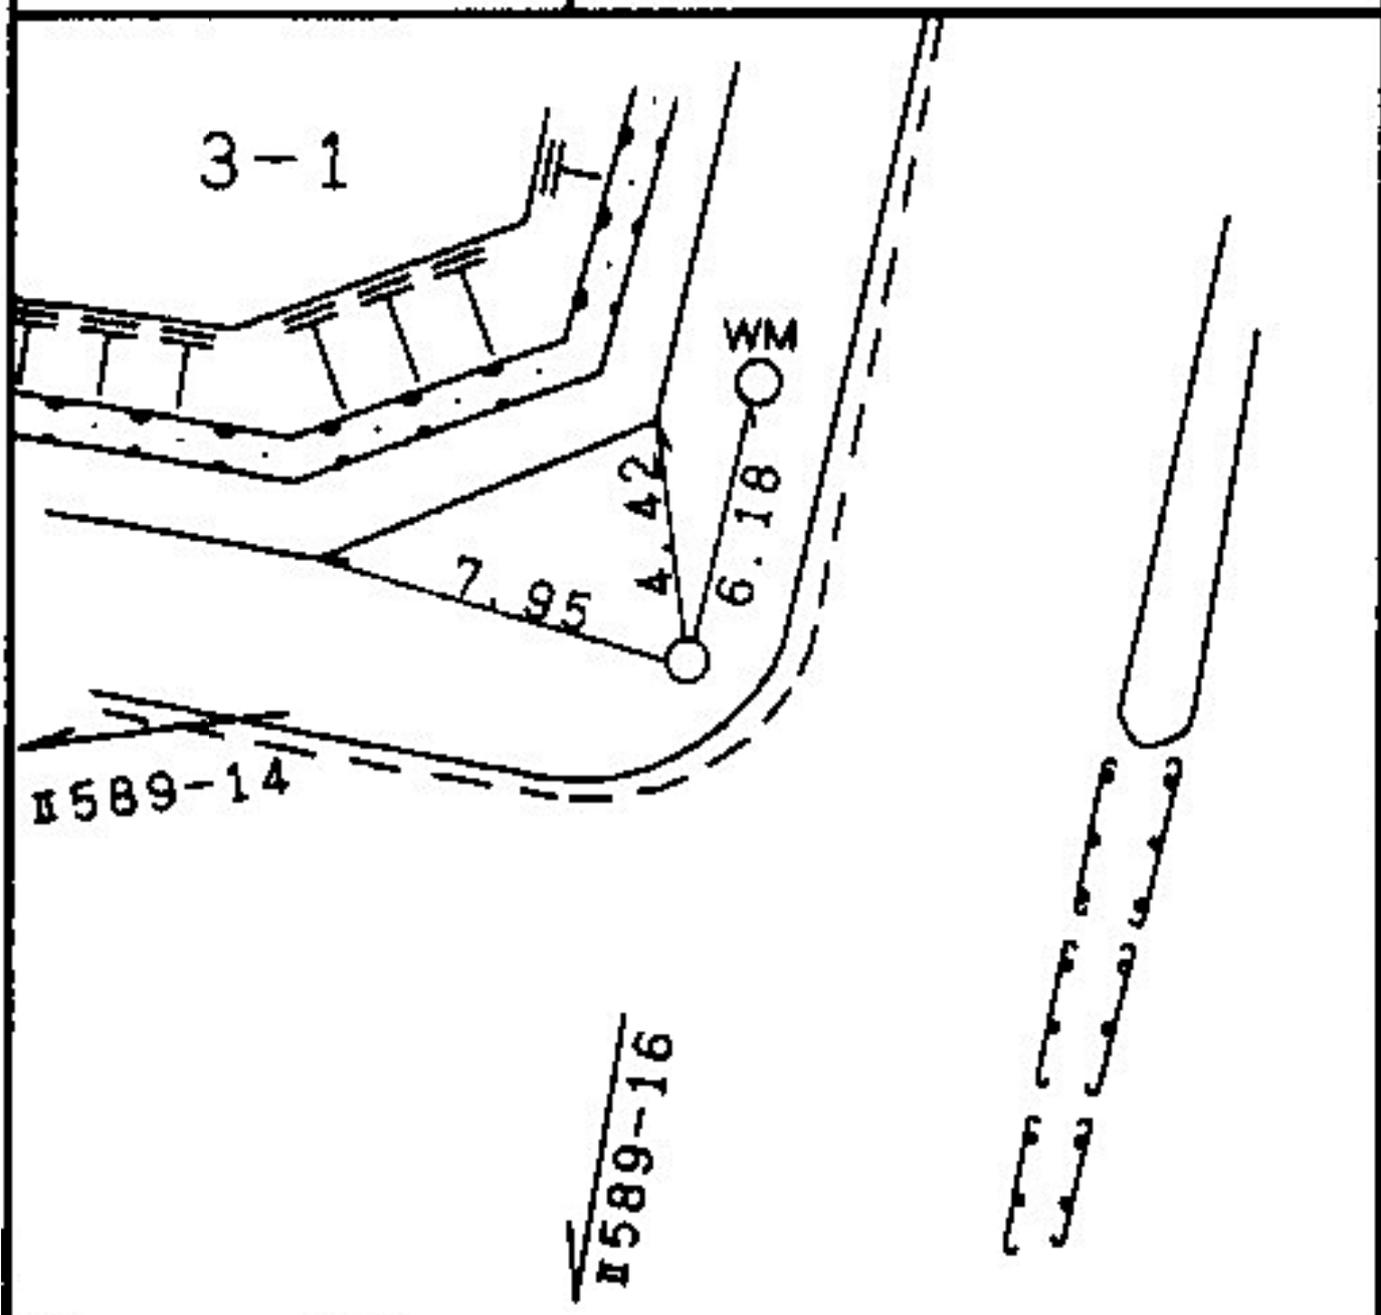

所在地

都筑区早濑二―一番地先

標識ノ種類

点番号

16


金属標・鉄・木杭

線番号

Ⅱ589

キザミ

要 図

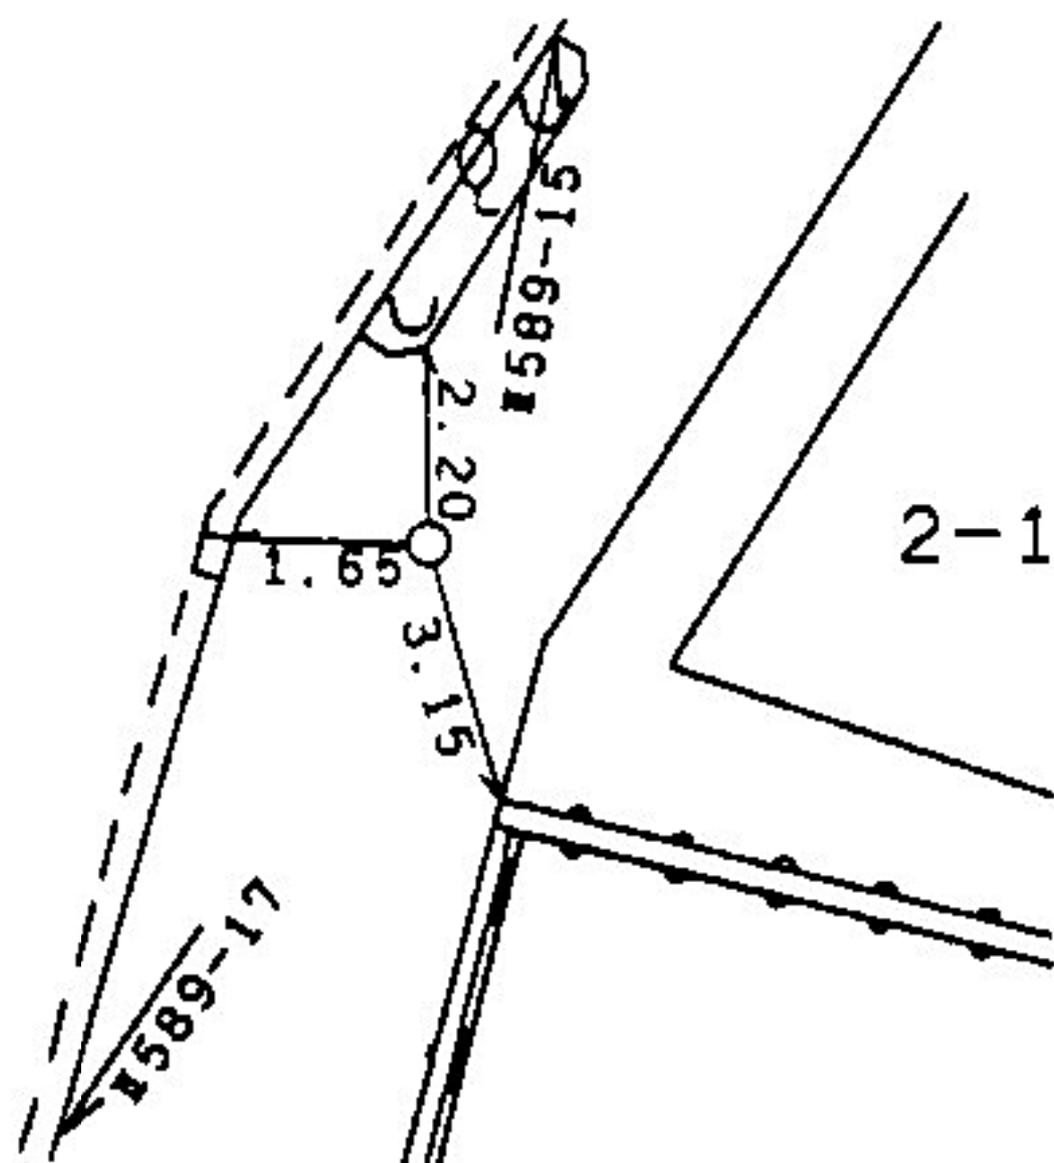

線番号	点番号	標識ノ種類	所在地
-----	-----	-------	-----


Ⅱ589 17

金属標・鉄・木杭

都筑区早淵一―六番地先

要 図

キザミ

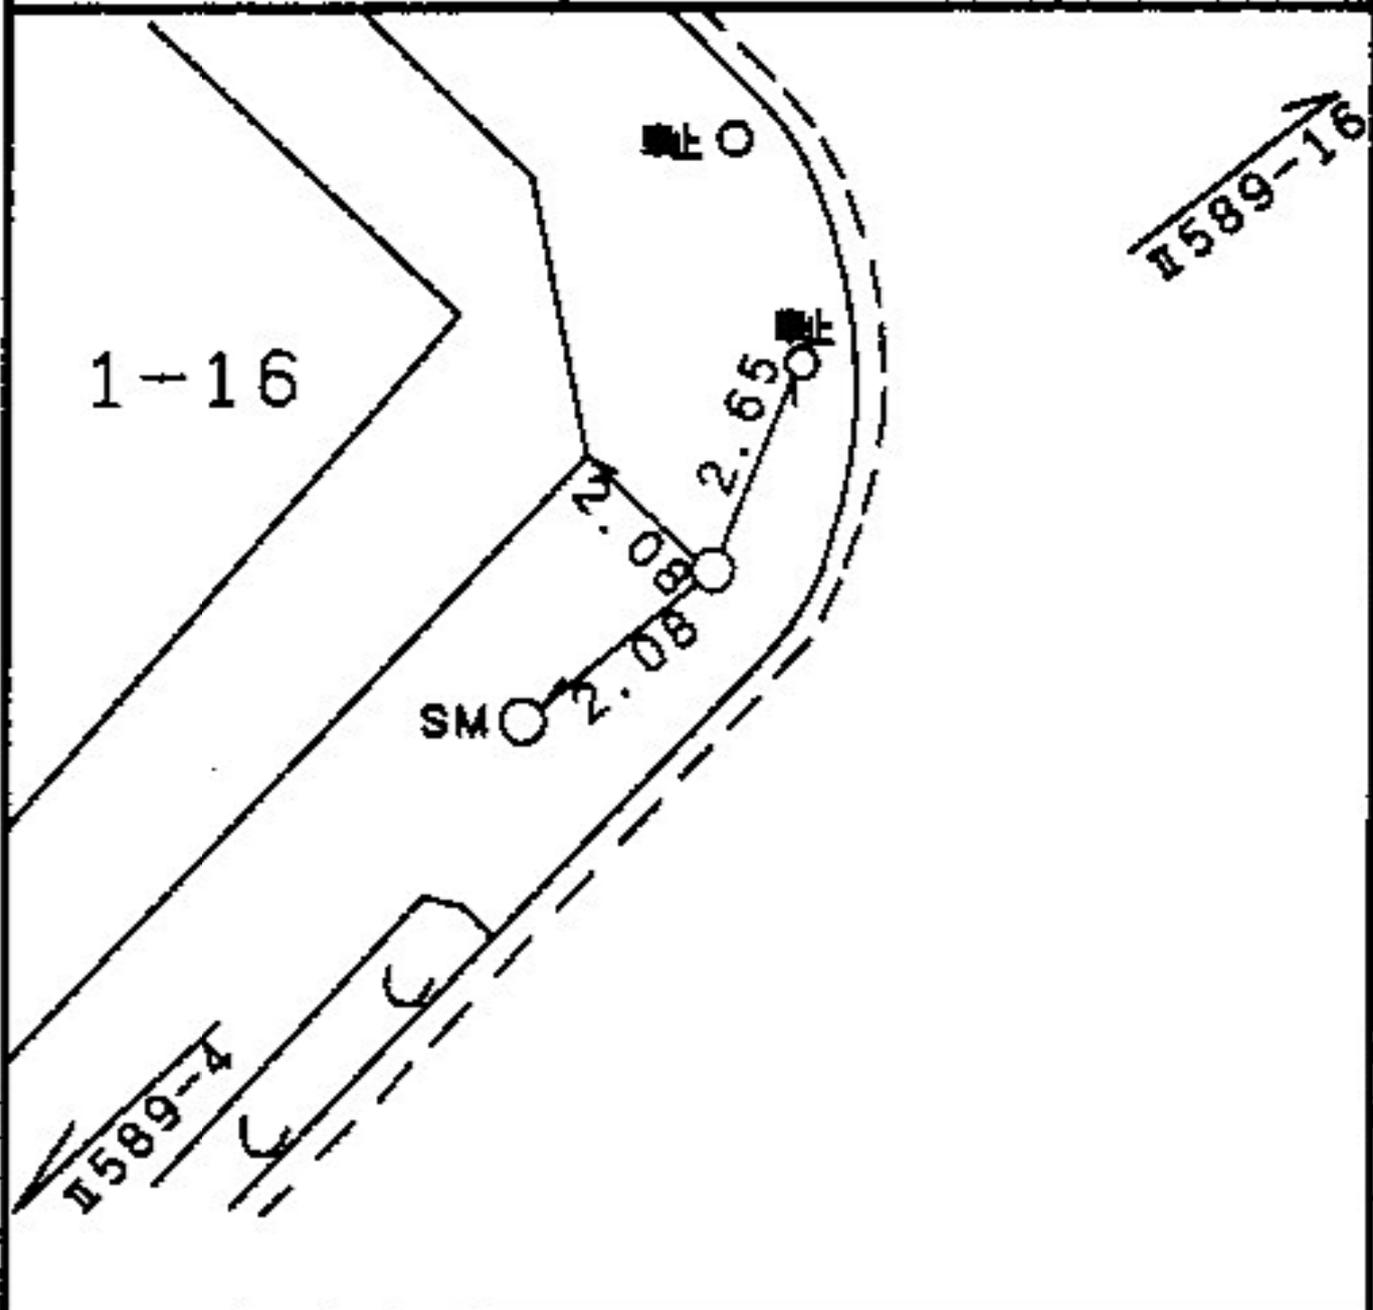


線 番 号	点 番 号	標 識 ノ 種 類	所 在 地
-------------	-------------	-----------	-------

Ⅱ 589	18	金属標 ◦ 鋸 ◦ 木杭
-------	----	--

要 図	キザミ
-----	-----

都筑区早湊二丁目四番地先

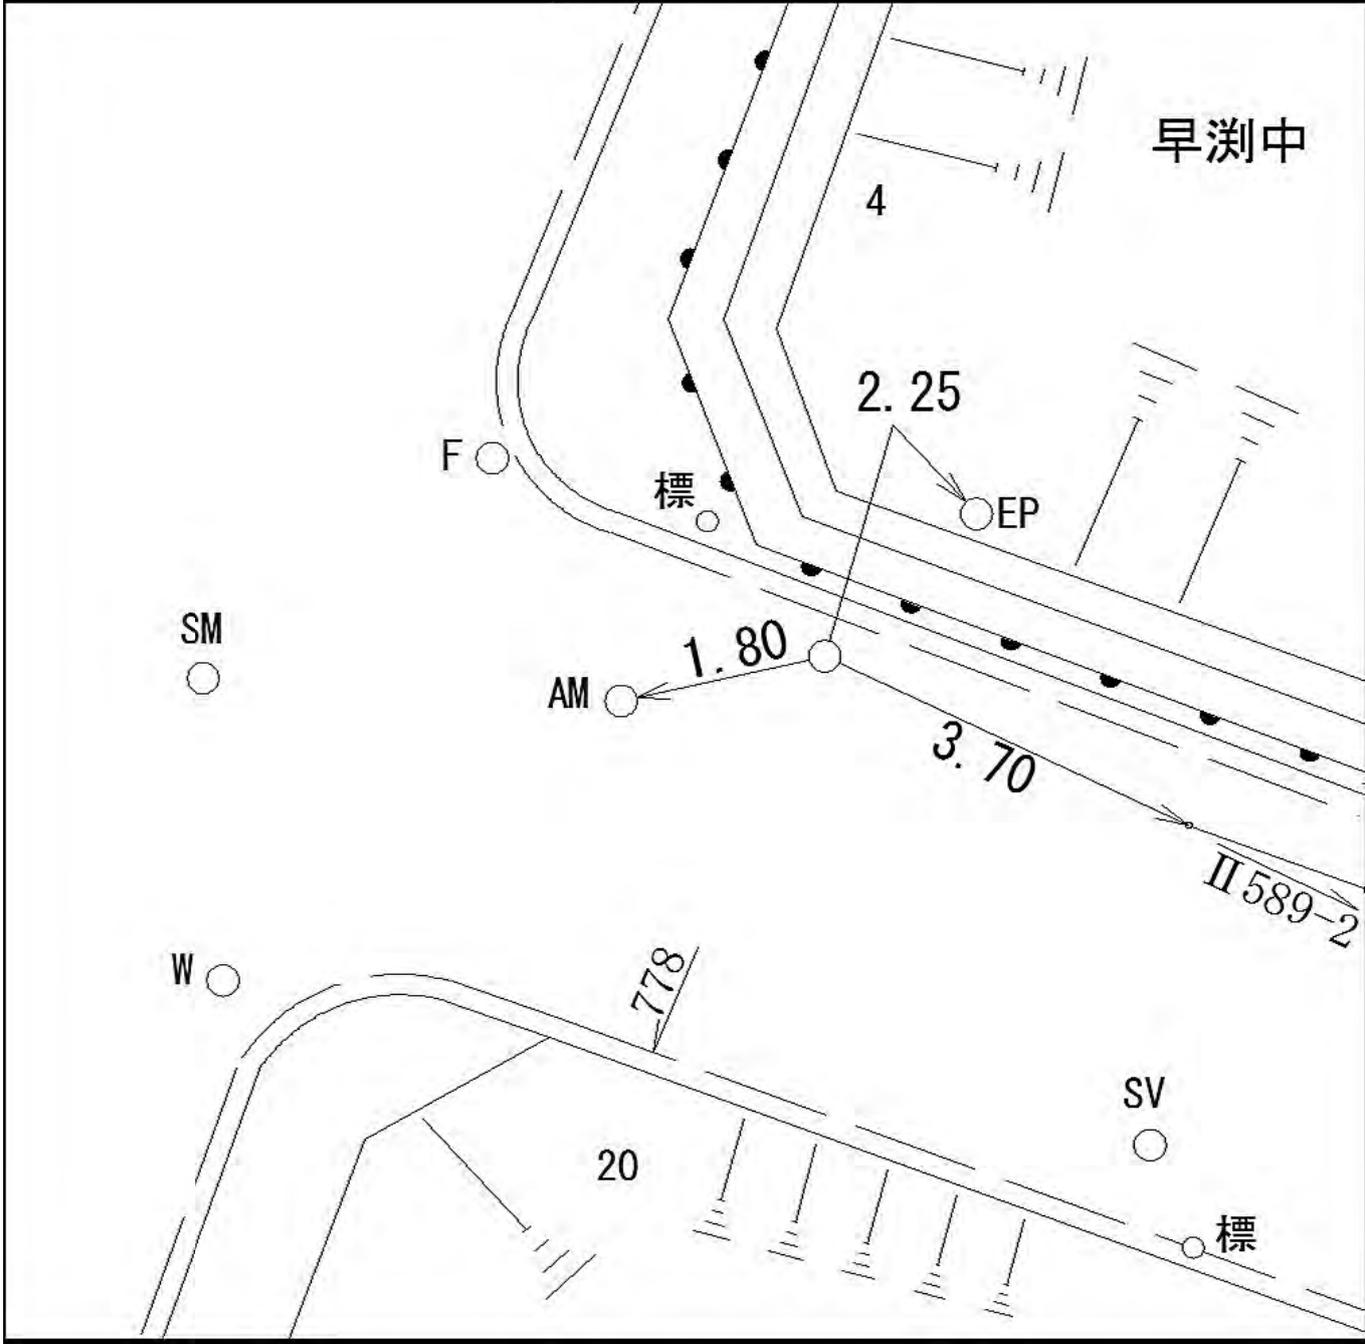


線 番 号	点 番 号	標 識 ノ 種 類	所 在 地
-------------	-------------	-----------	-------

Ⅱ 589	19	金 属 標 ○ 鋸 ○ 木 杭
-------	----	---

要 図	キザミ
-----	-----

都筑区南山田町四一五四番地先

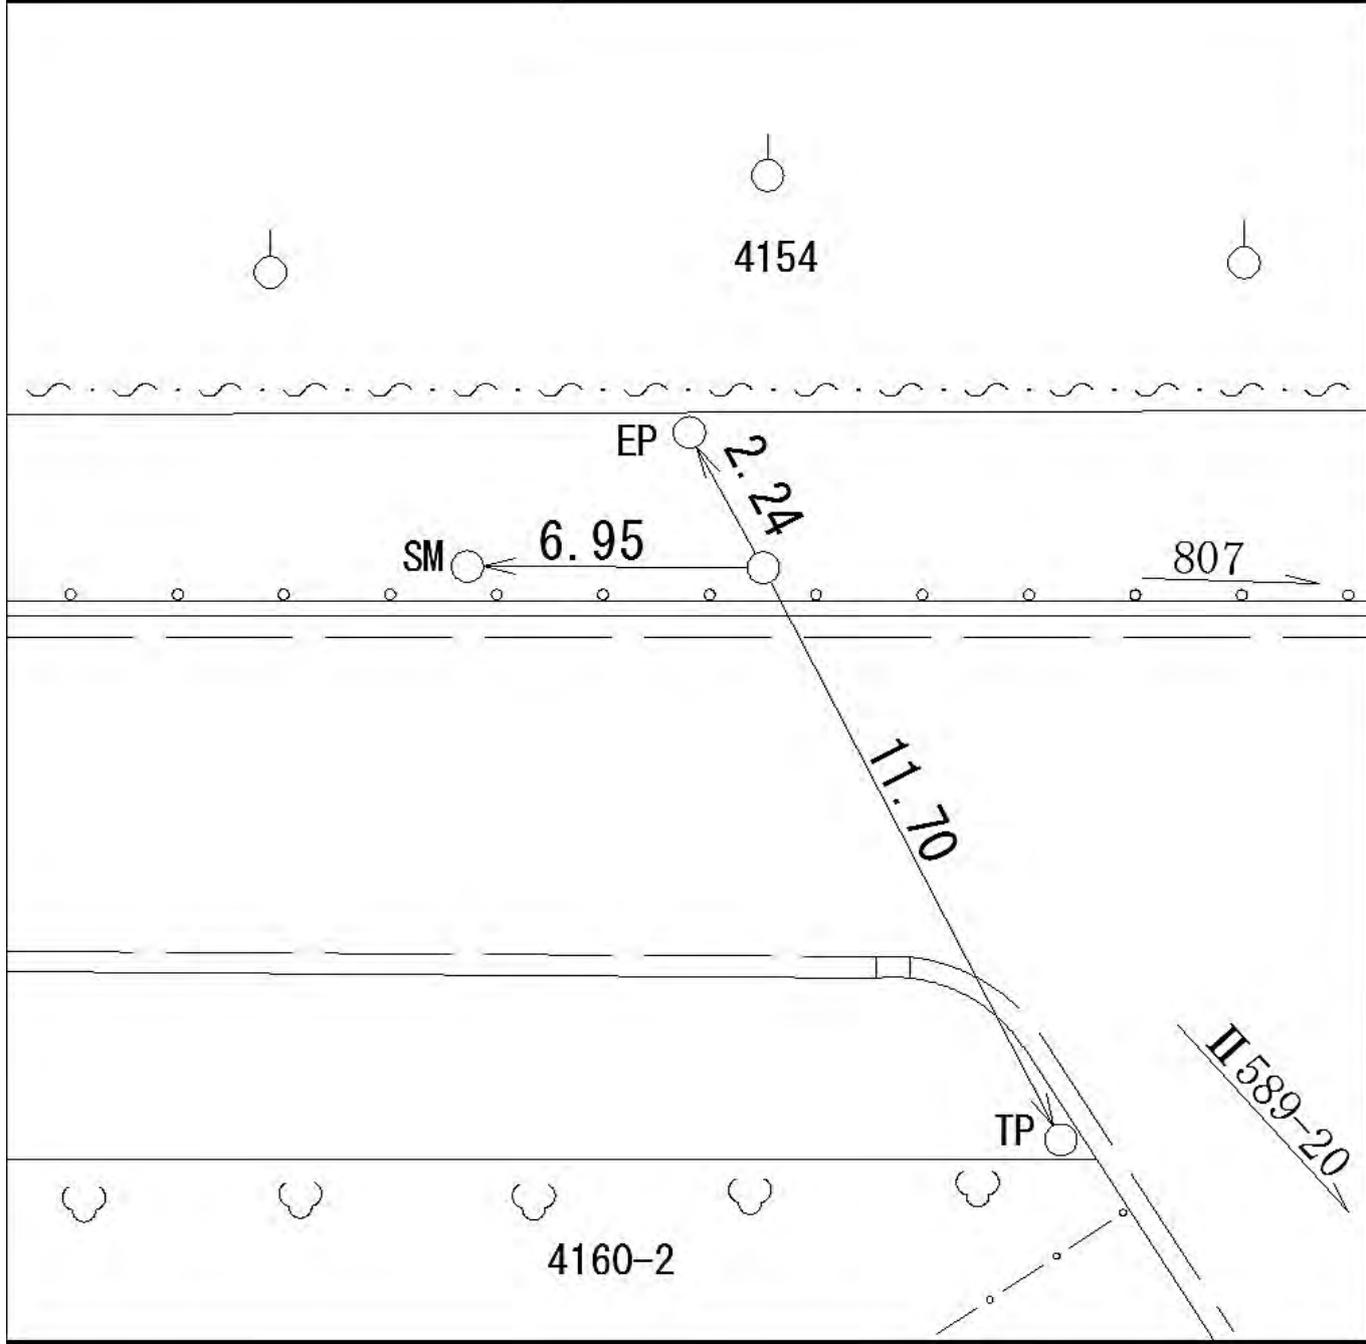


線 番 号	点 番 号	標 識 ノ 種 類
-------------	-------------	-----------

Ⅱ 589	20	金属標 ◦ 鋌 ◦ 木杭
-------	----	--

要 図	キザミ
-----	-----


都筑区南山田町四一九九番地先

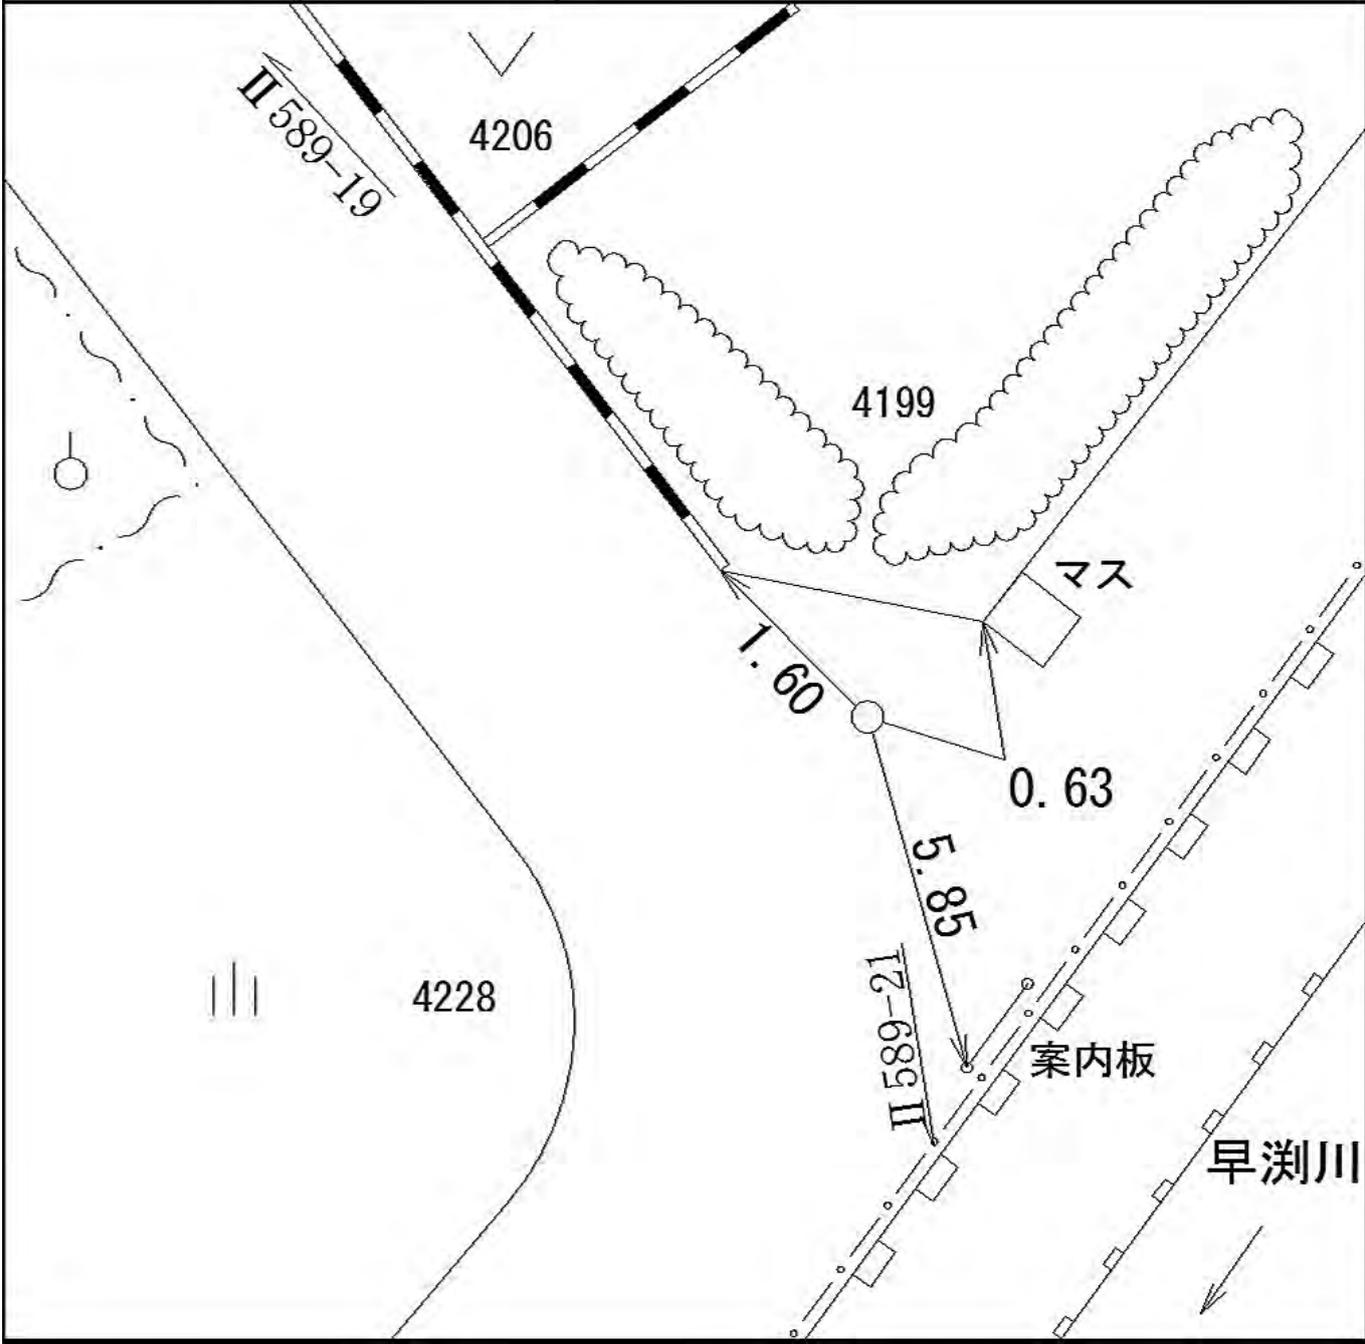

線 番 号	点 番 号	標 識 ノ 種 類	所 在 地
-------------	-------------	-----------	-------

II 589	21	金属標 ○ 鋸 ○ 木杭 キザミ	都筑区早湊三丁目十一―八番地先
--------	----	---------------------	-----------------

要 図	キザミ	
-----	-----	--

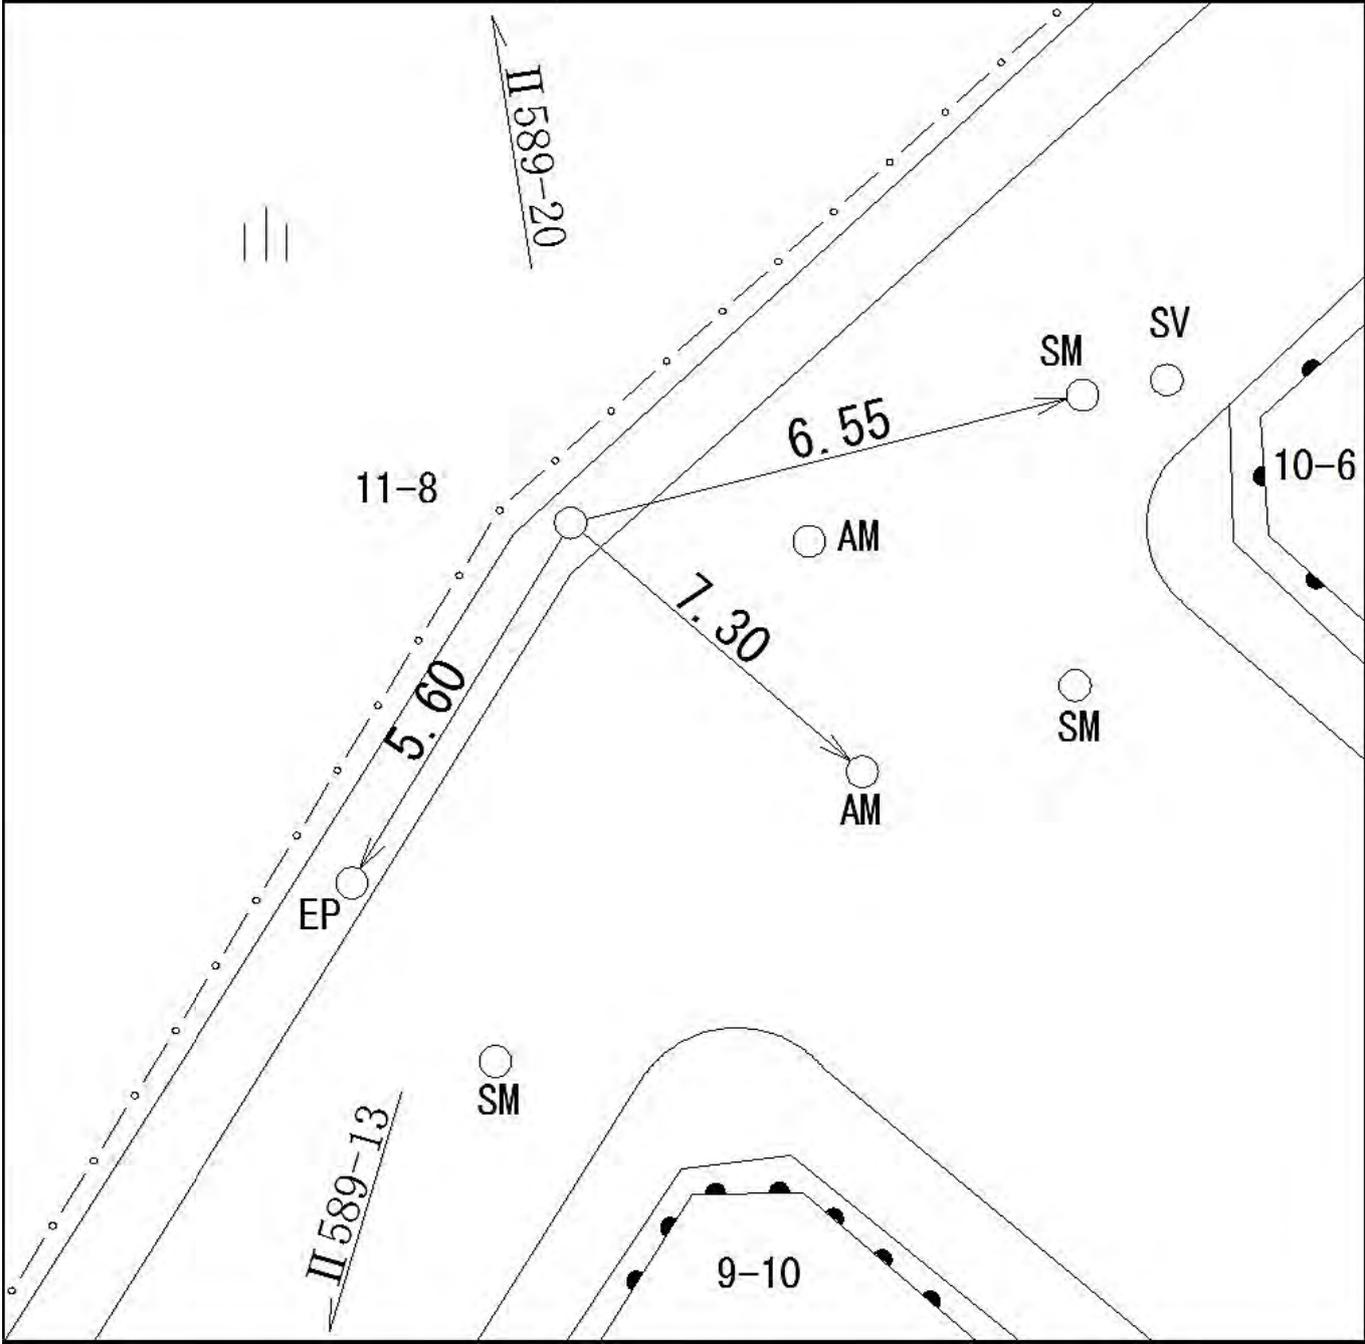

都筑区早湊三丁目十一―八番地先


線番号	点番号	標識ノ種類
-----	-----	-------

所在地

I590	1	金属標・鋳・木杭 キザミ
------	---	-----------------

港北区新羽町八一〇一二番地先

要 図

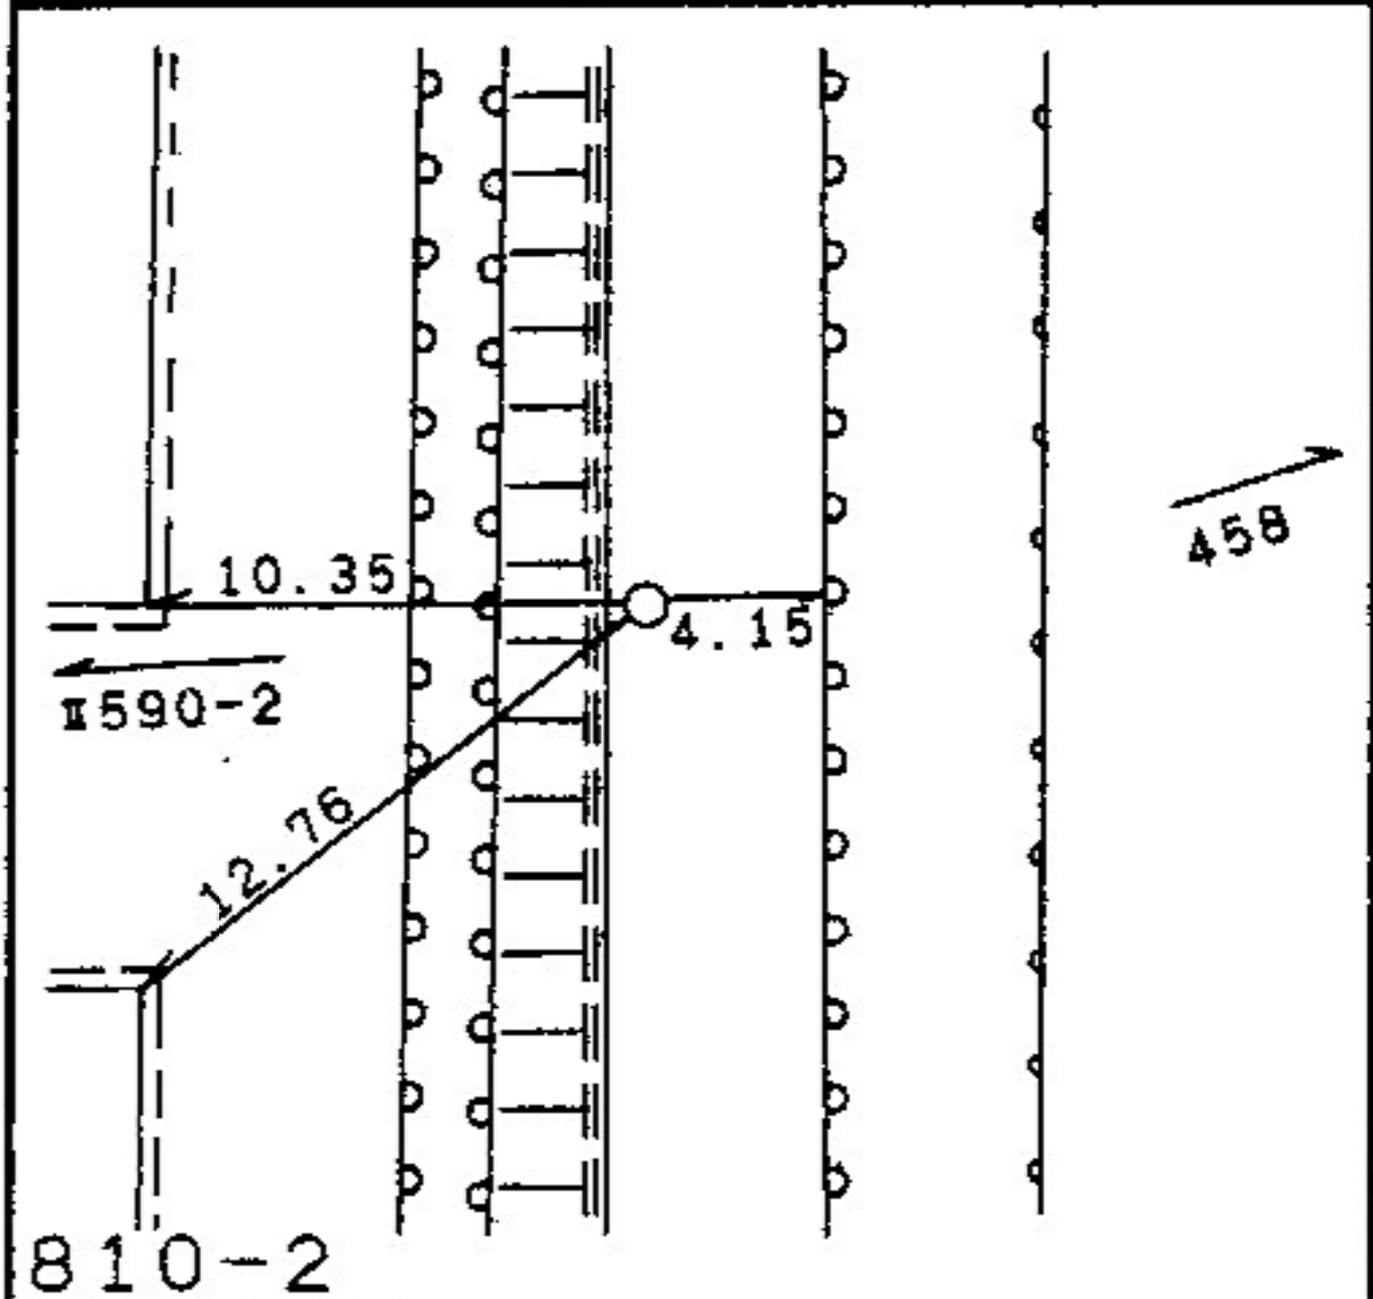

所在地

港北区新羽町七九四番地先

標識ノ種類

点番号

線番号

Ⅱ590


2

金属標・紙・木杭

要

図

キザミ

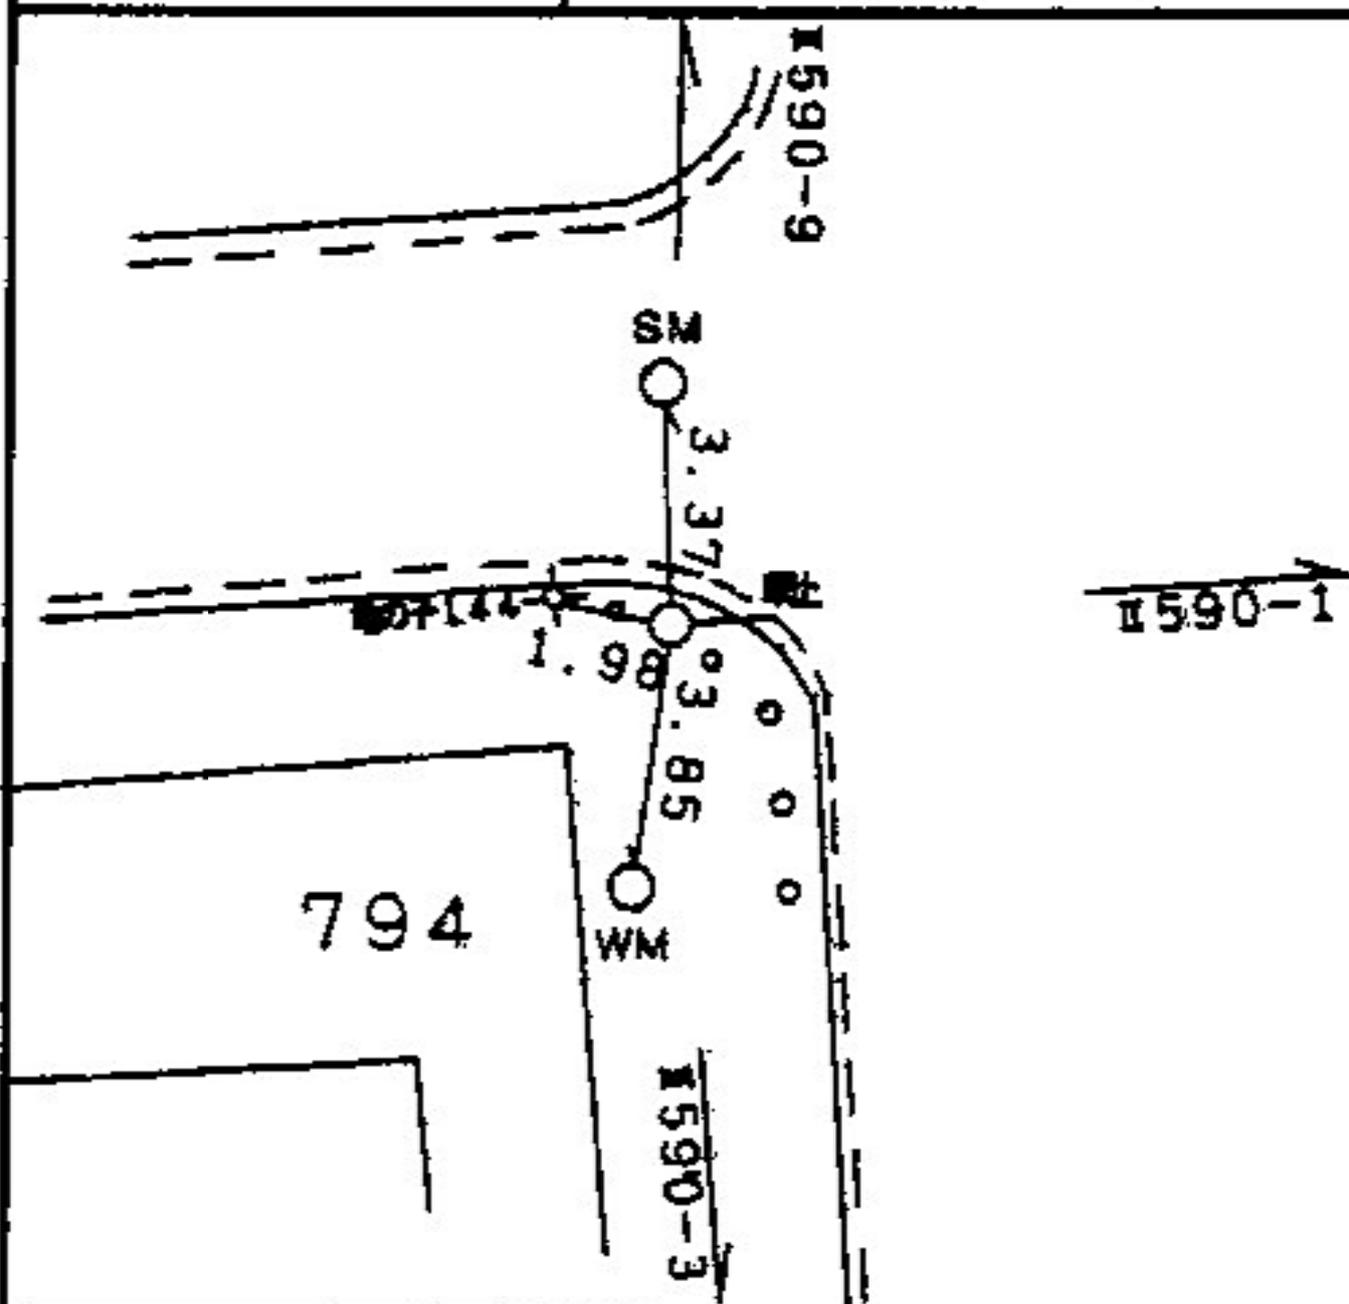

所在地

港北区新羽町五七七-1番地先

標識ノ種類

金属標・鋸・木杭

キザミ

点番号

4


線番号

1590

要 図

クリオ
新横浜
吉番館

577-1

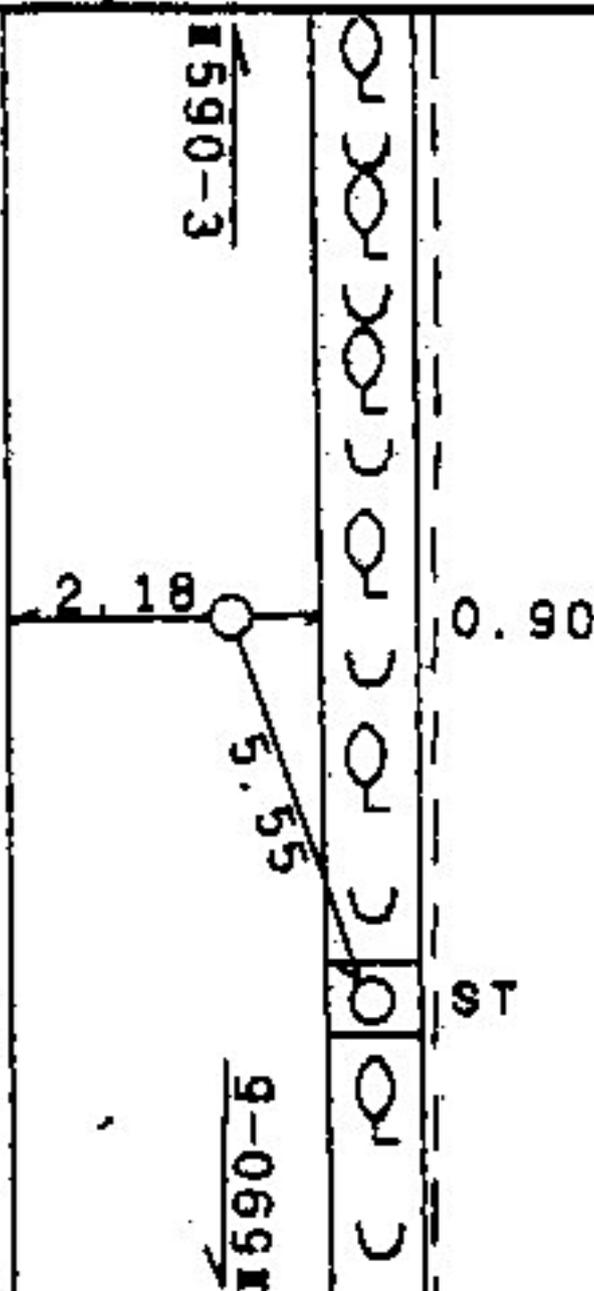

所在地

港北区新羽町四〇一一番地先

標識ノ種類

金属標・鉄・木杭

キザミ

線番号

点番号

Ⅱ590

5

要

図

303

Ⅱ590-4

8.75

7.00

2.40

TS

40-1

所在地

港北区新吉田町二八八八番地先

標識ノ種類

金属標・鉄・木杭

キザ三


点番号

6


線番号

II590

要図

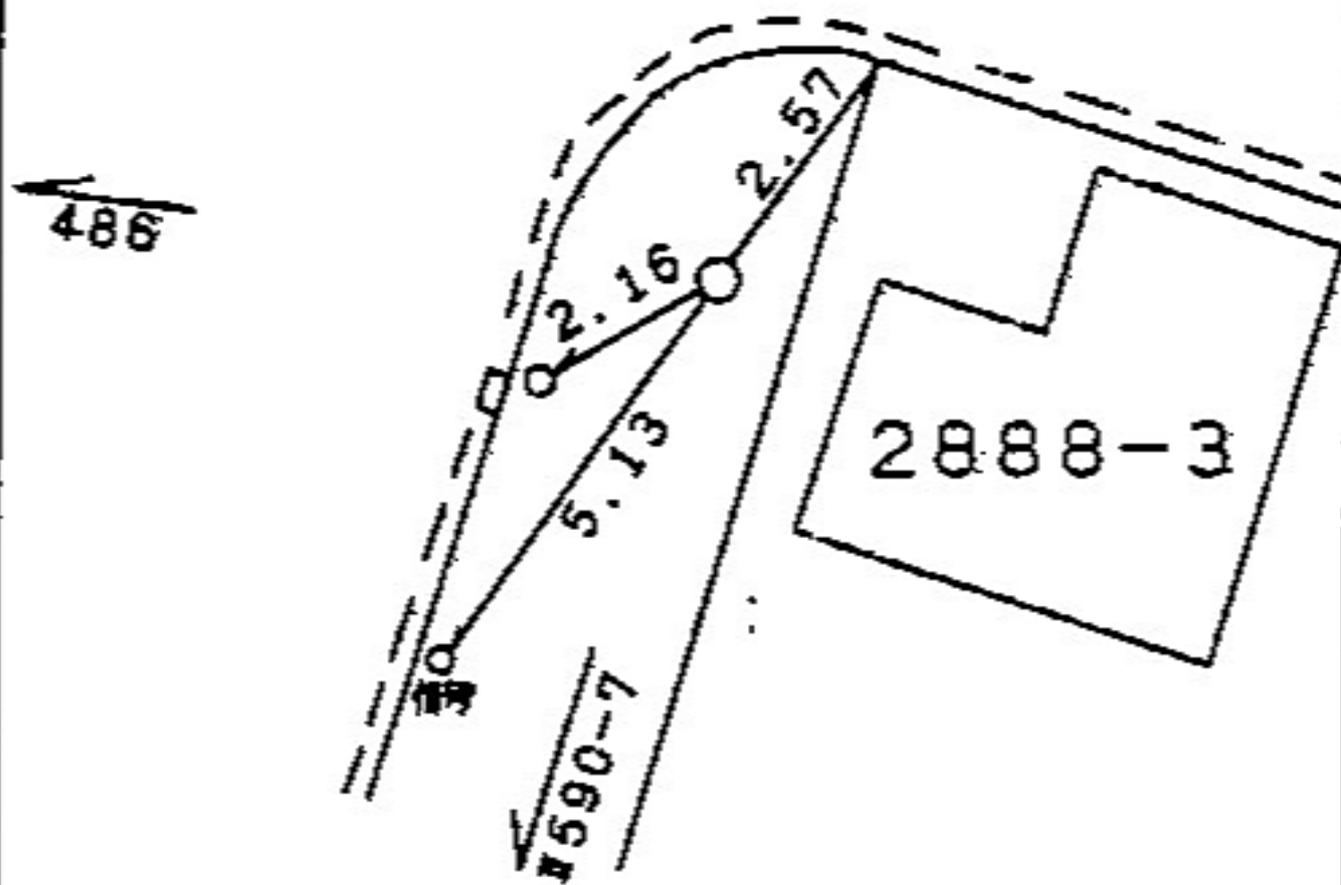

線番号	点番号	標識ノ種類	所在地
I 590	7	(金属標)・鋺・木杭 キザミ	港北区新羽町一九八四―二五番地先
要 図			

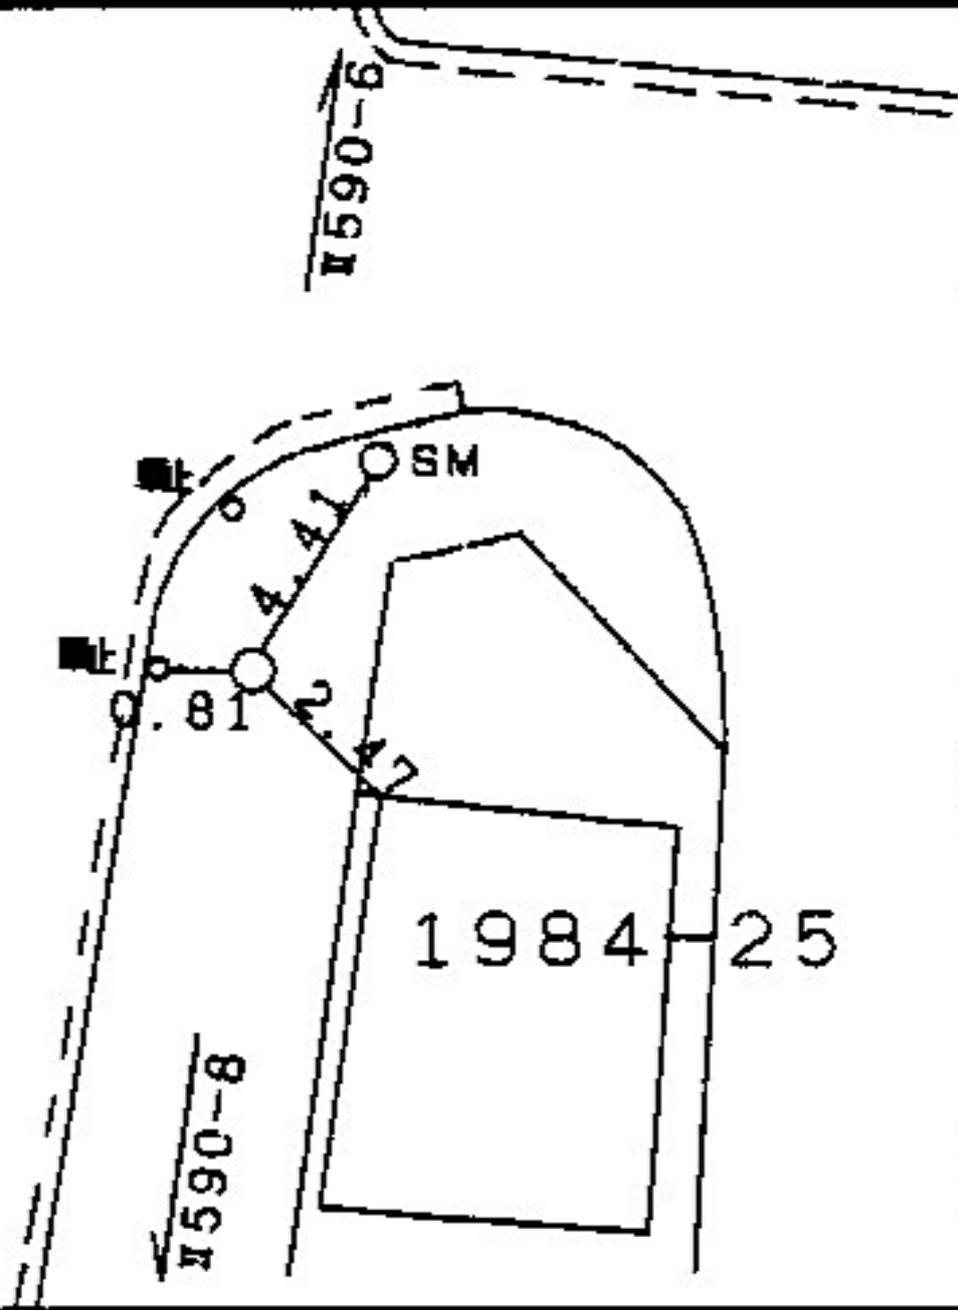

所在地

標識ノ種類

点番号

線番号

港北区新羽町一六七八一―二番地先


金属標・鉄・木杭

8

II590

キザミ


要 図

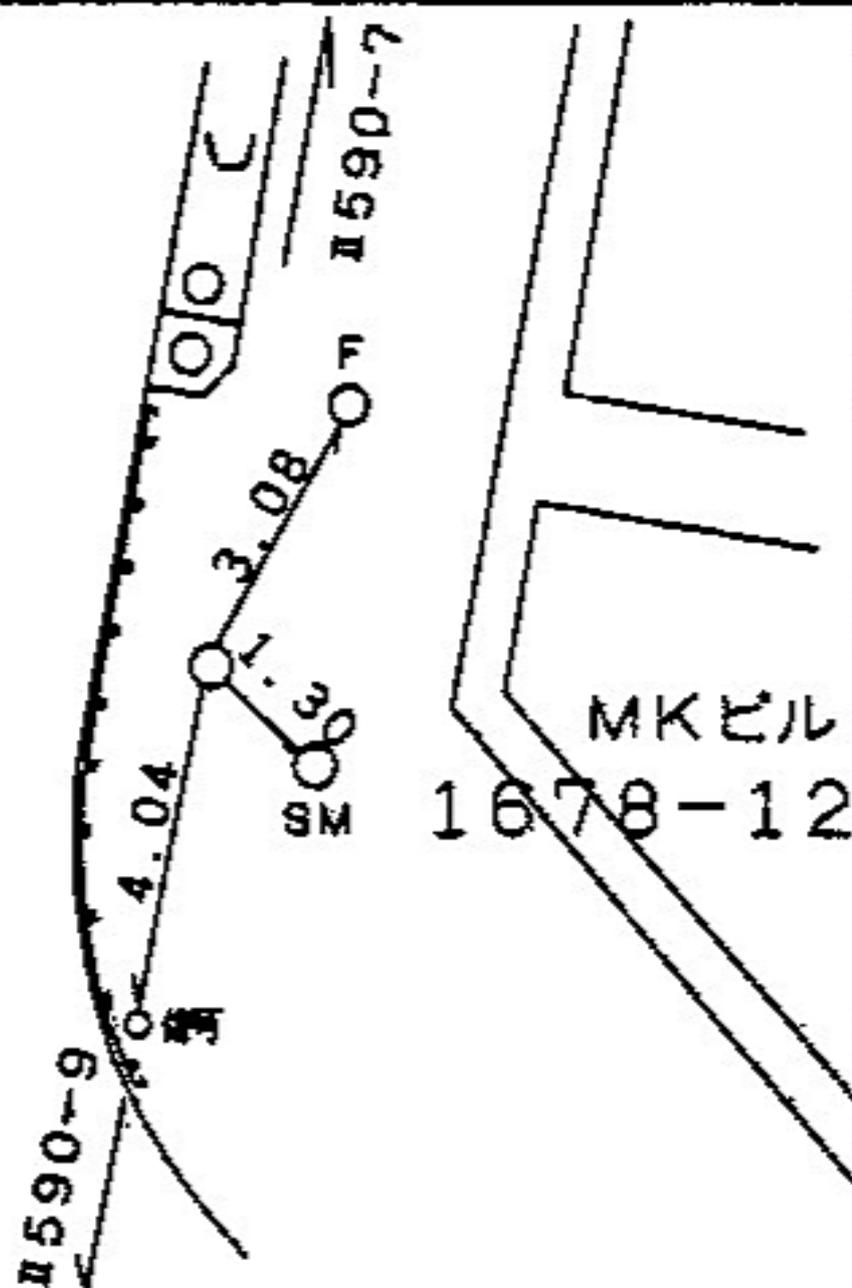

線番号	点番号	標識ノ種類	所在地
-----	-----	-------	-----

I590	9	金属標 ・鋌・木杭	港北区新羽町九二二番地先
------	---	---	--------------


要 図	キザミ	
-----	-----	--

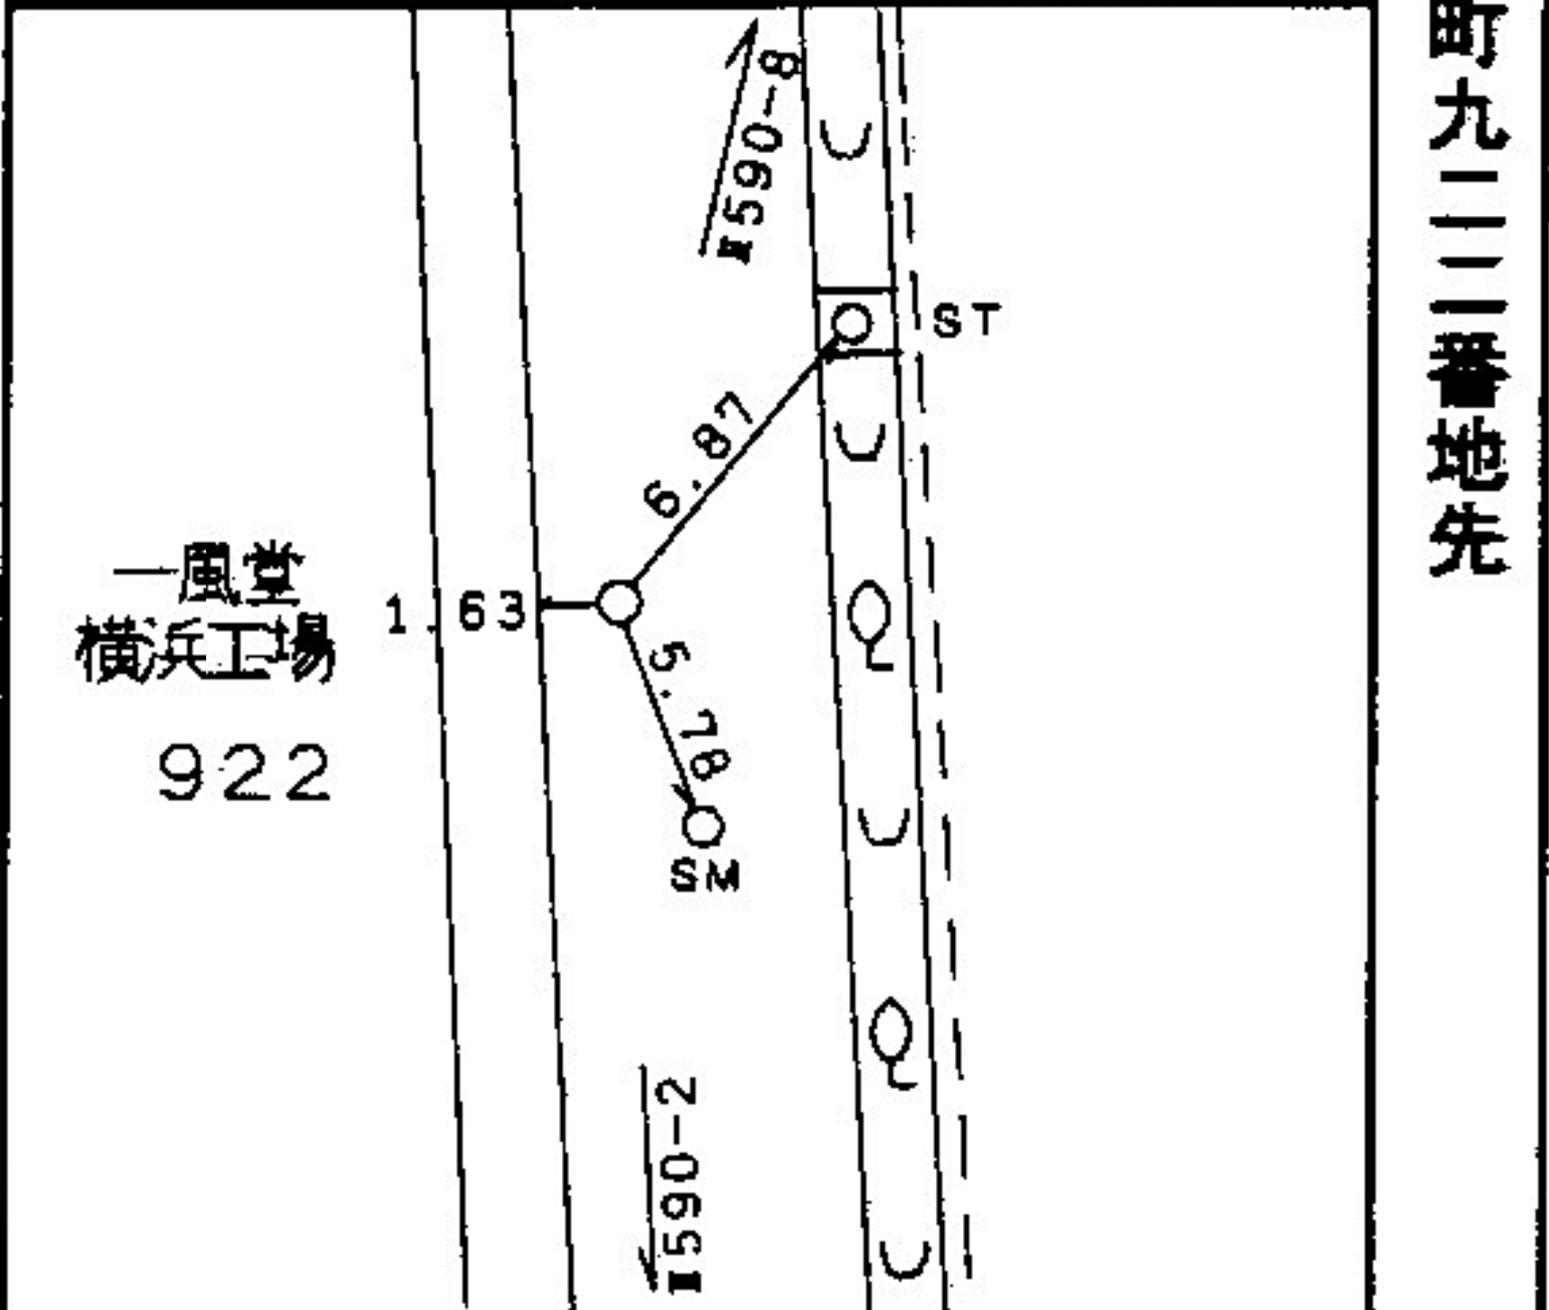

線番号	点番号	標識ノ種類	所在地
-----	-----	-------	-----

I591	1	金属標・鋳・木杭 キザミ
------	---	-----------------

要 図	
-----	--

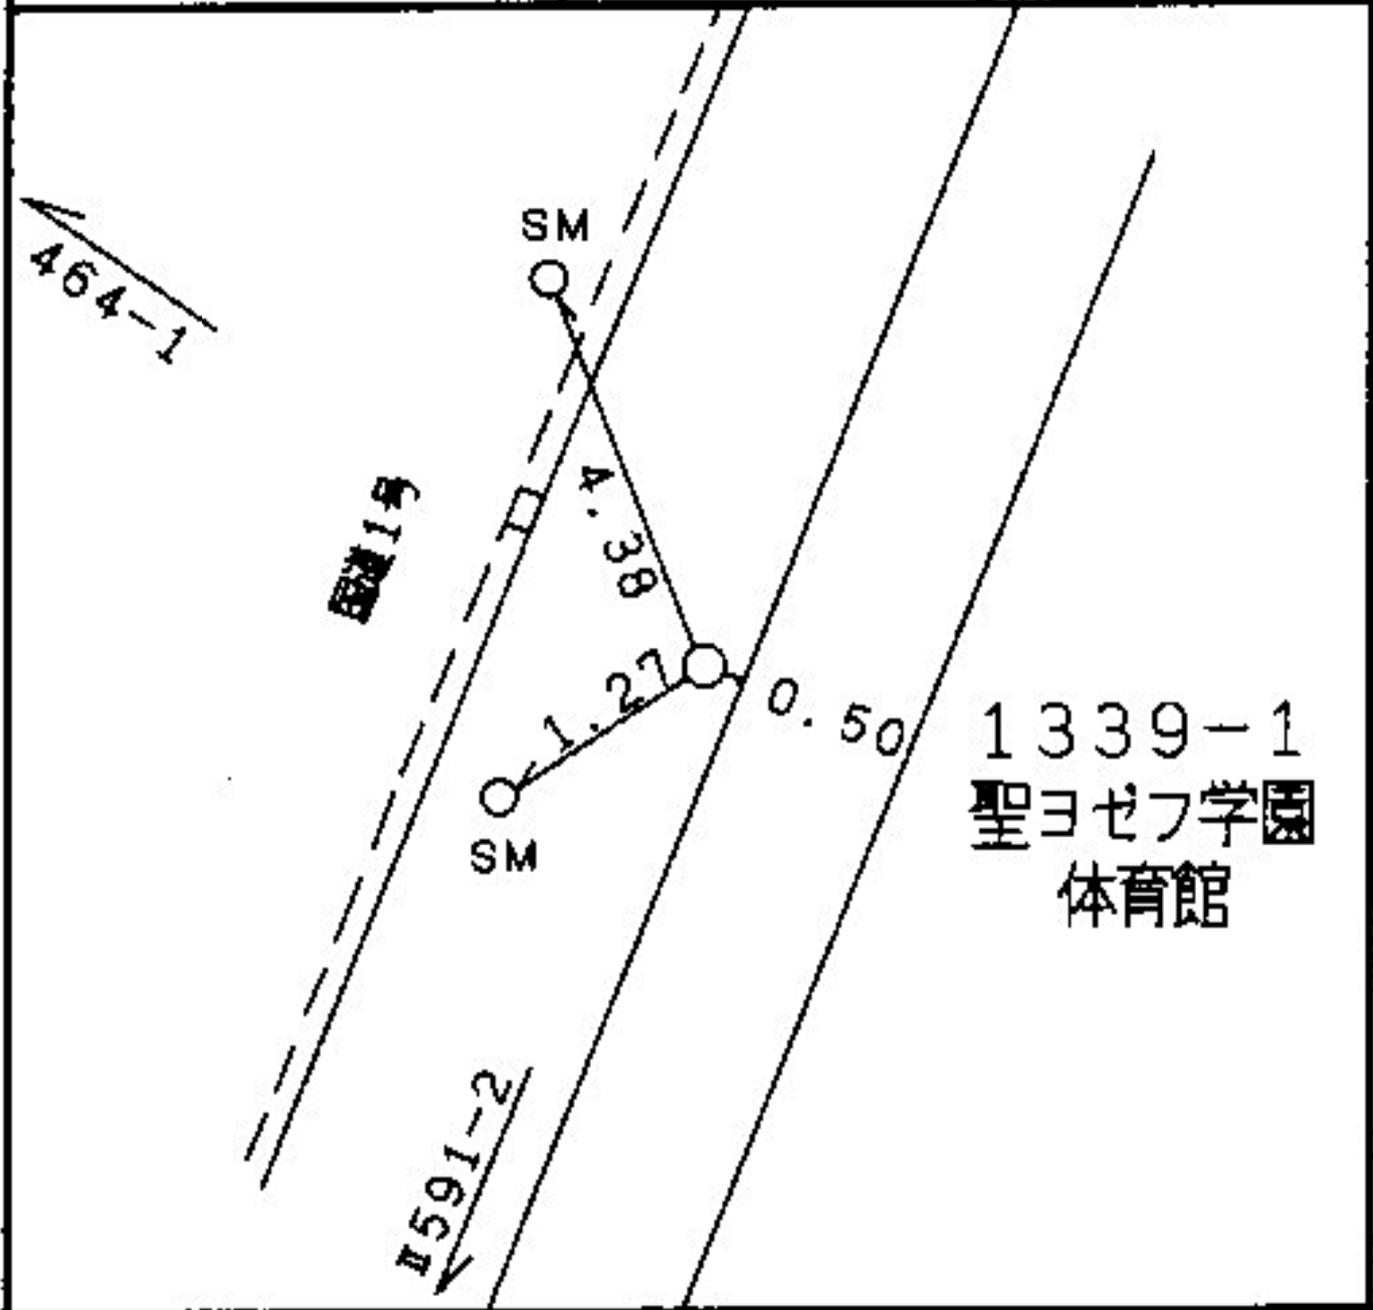


鶴見区東寺尾北台一三三九一一番地先

線番号	点番号	標識ノ種類	所在地
-----	-----	-------	-----

Ⅱ591	2	金属標・鋳・木杭 キザミ	鶴見区東寺尾六一三六番地先
------	---	-----------------	---------------

要 図

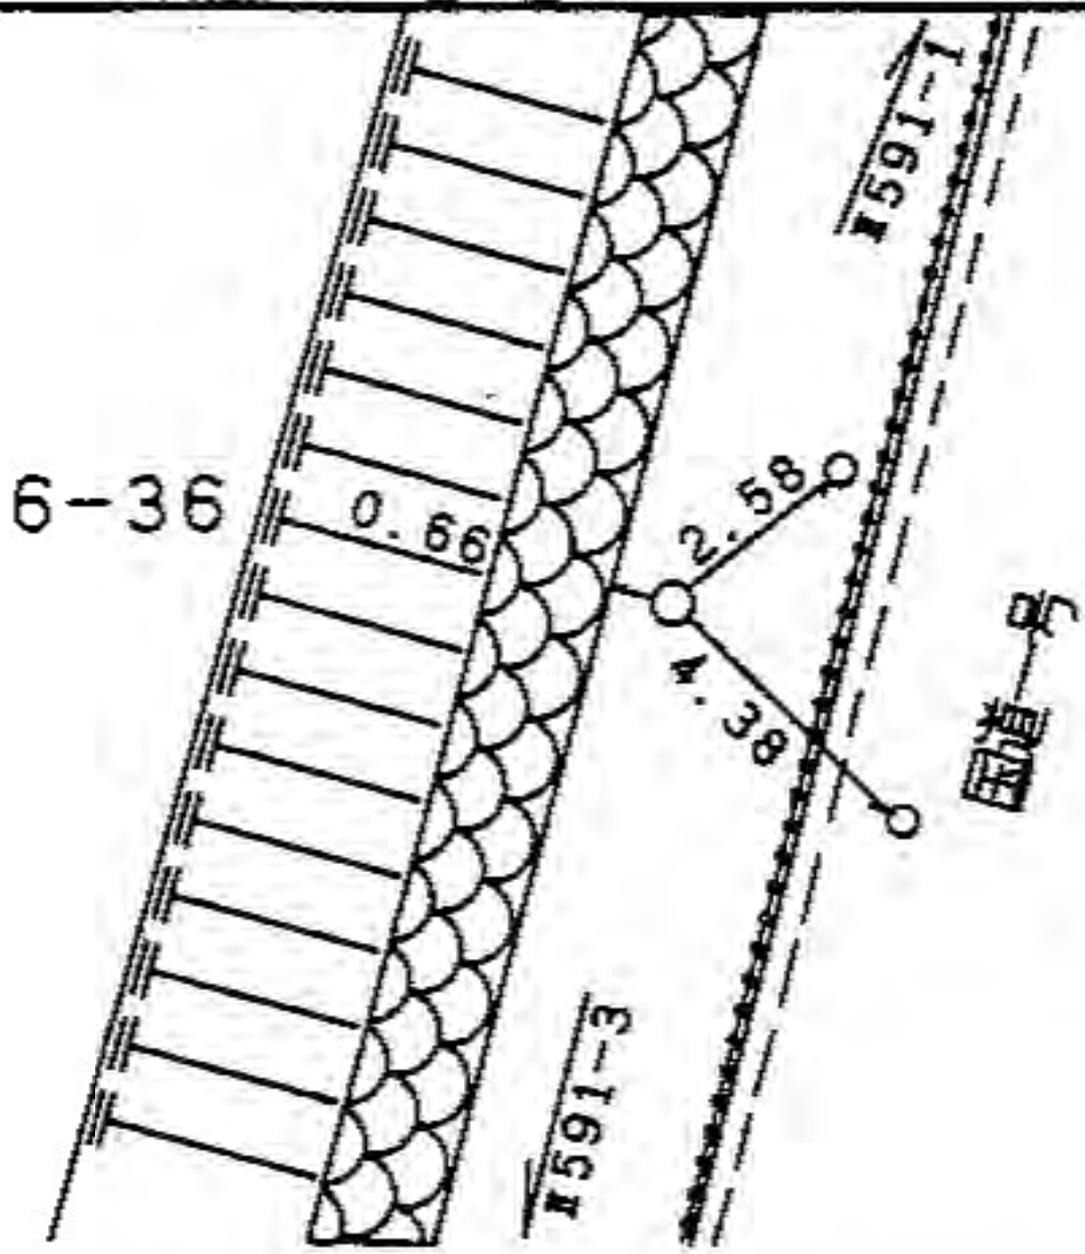


線番号	点番号	標識ノ種類	所在地
-----	-----	-------	-----

Ⅱ591	4	金属標 ・鋳・木杭
------	---	---

要 図	キザミ
-----	-----

鶴見区東寺尾六一二五番地先

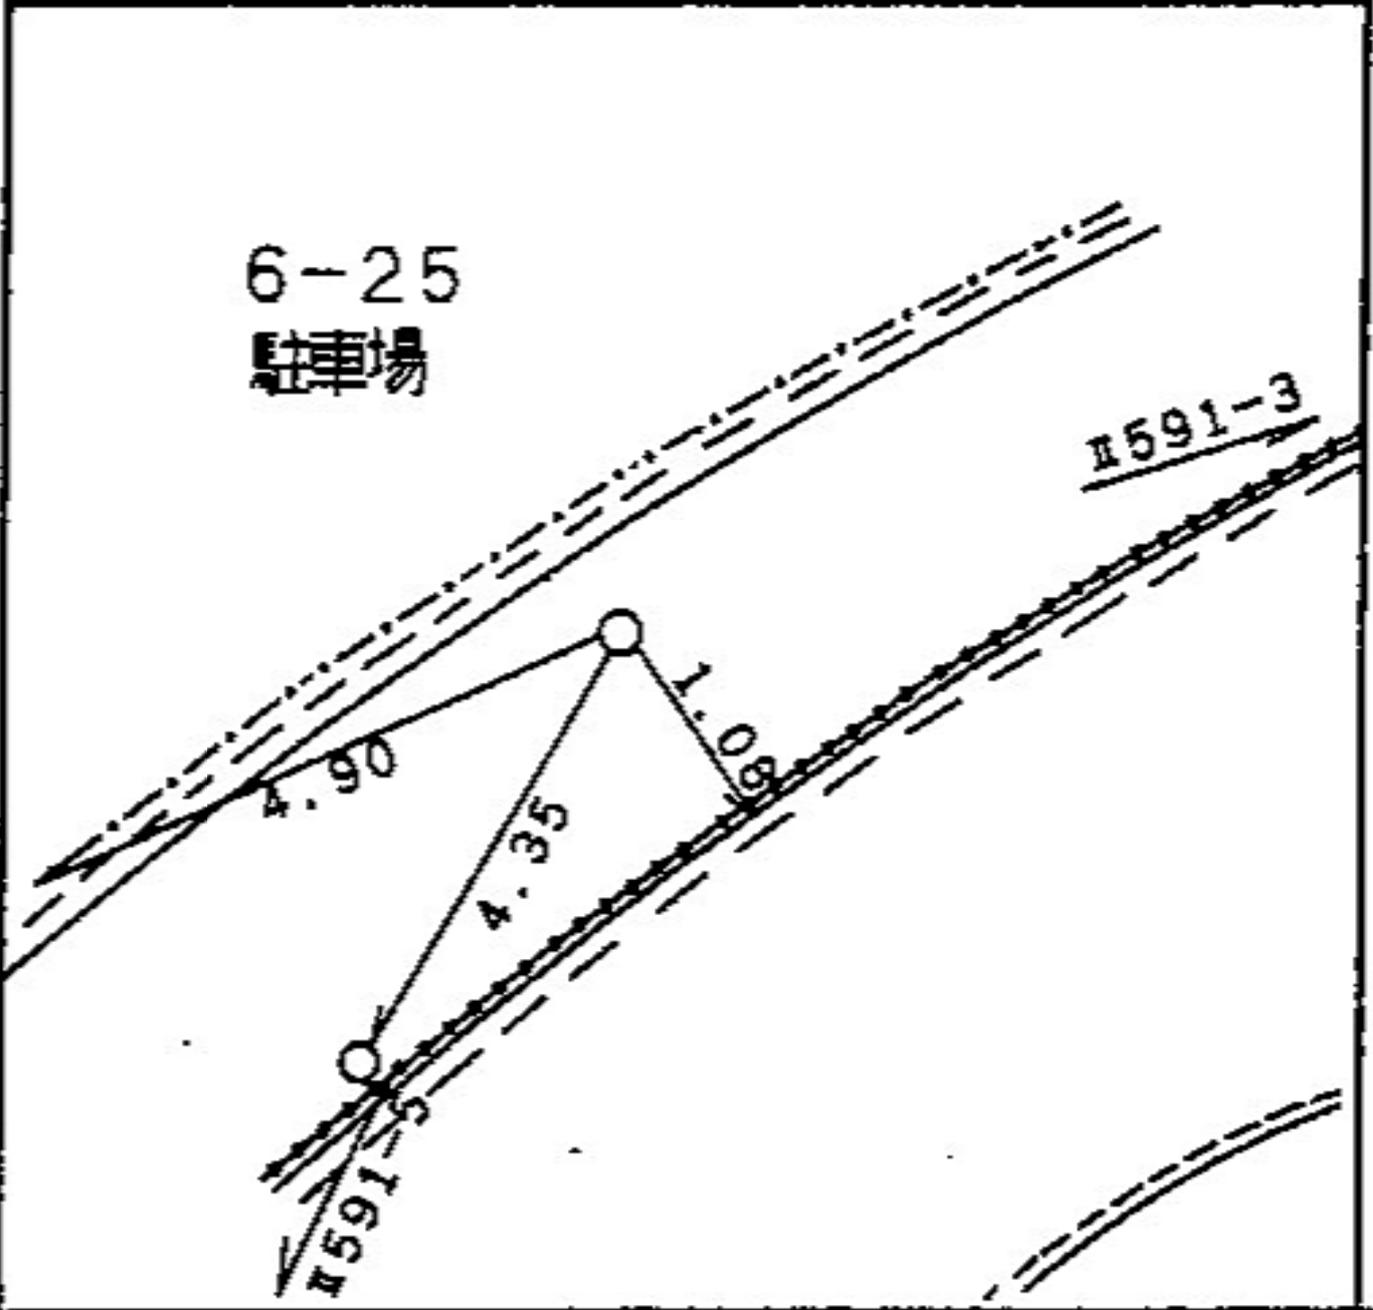

所在地

鶴見区東寺尾六一七番地先

標識ノ種類

金属標・鉄・木杭

キザミ


点番号

6

線番号

Ⅱ591

要 図

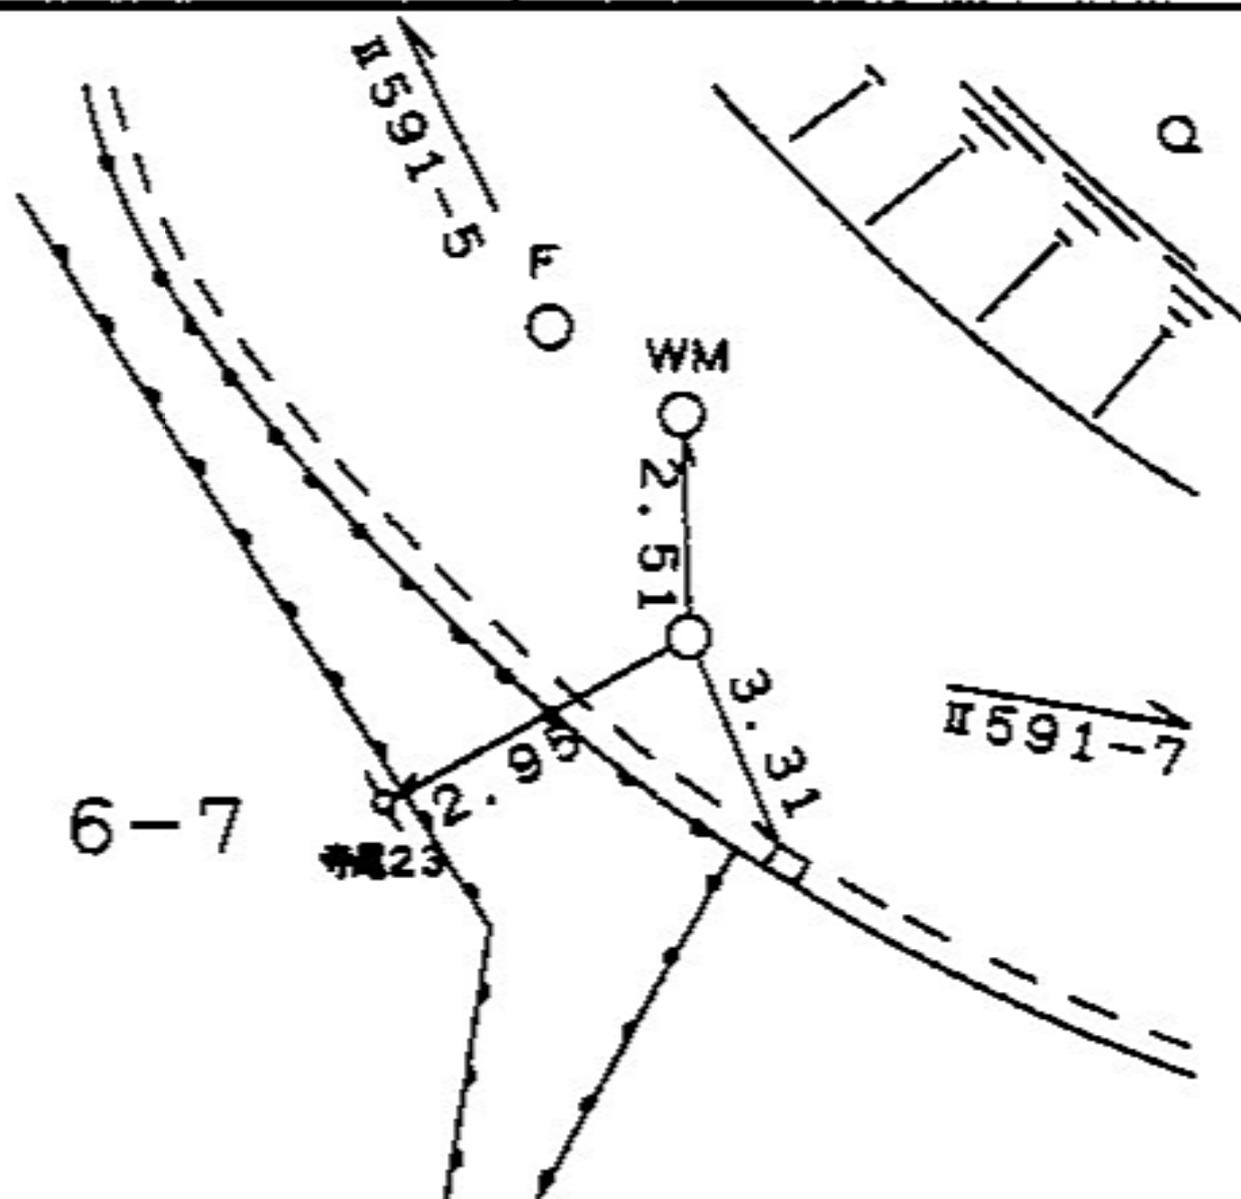

所在地

鶴見区東寺尾六一七番地先

標識ノ種類

点番号

線番号

金属標・鋌・木杭


7

Ⅱ591

キザミ

要 図

国道一号

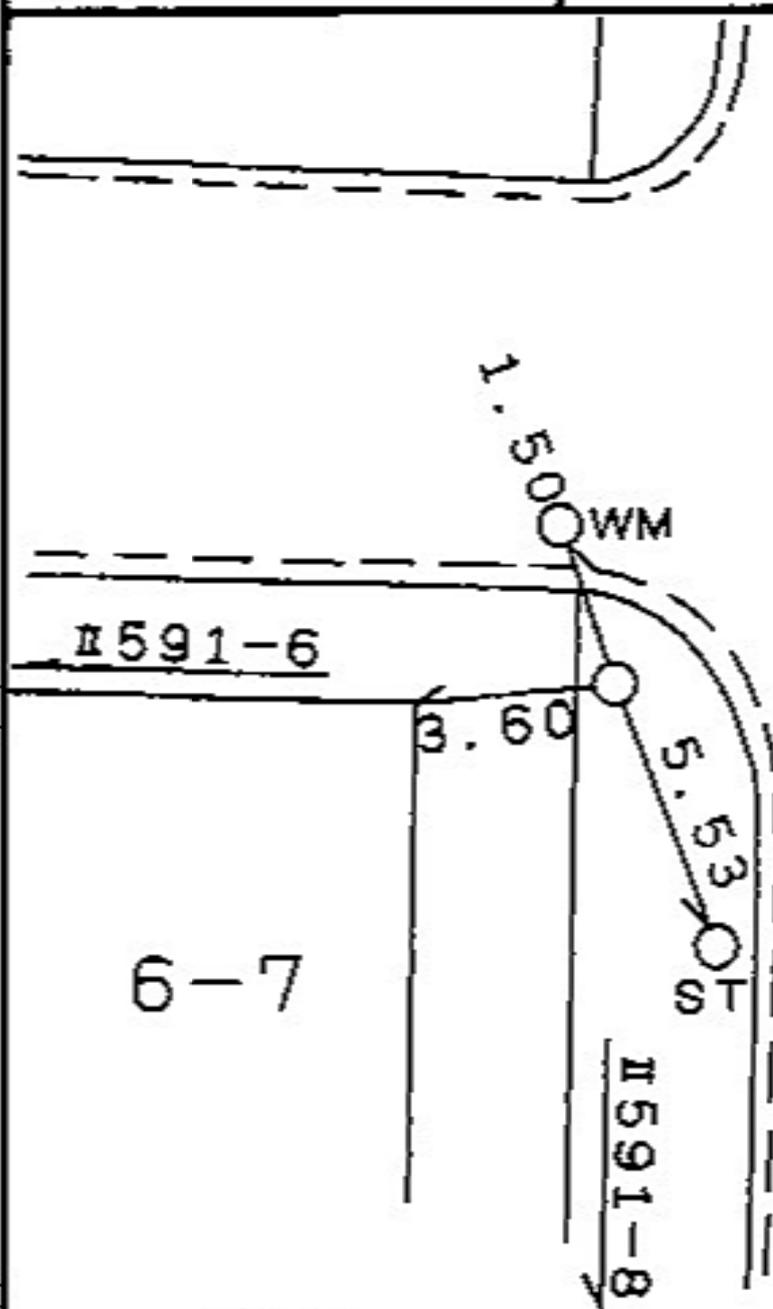

所在地

鶴見区東寺尾六一三番地先

標識ノ種類

金属標・鋳・木杭

キザミ


点番号

8

線番号

II591

要 図

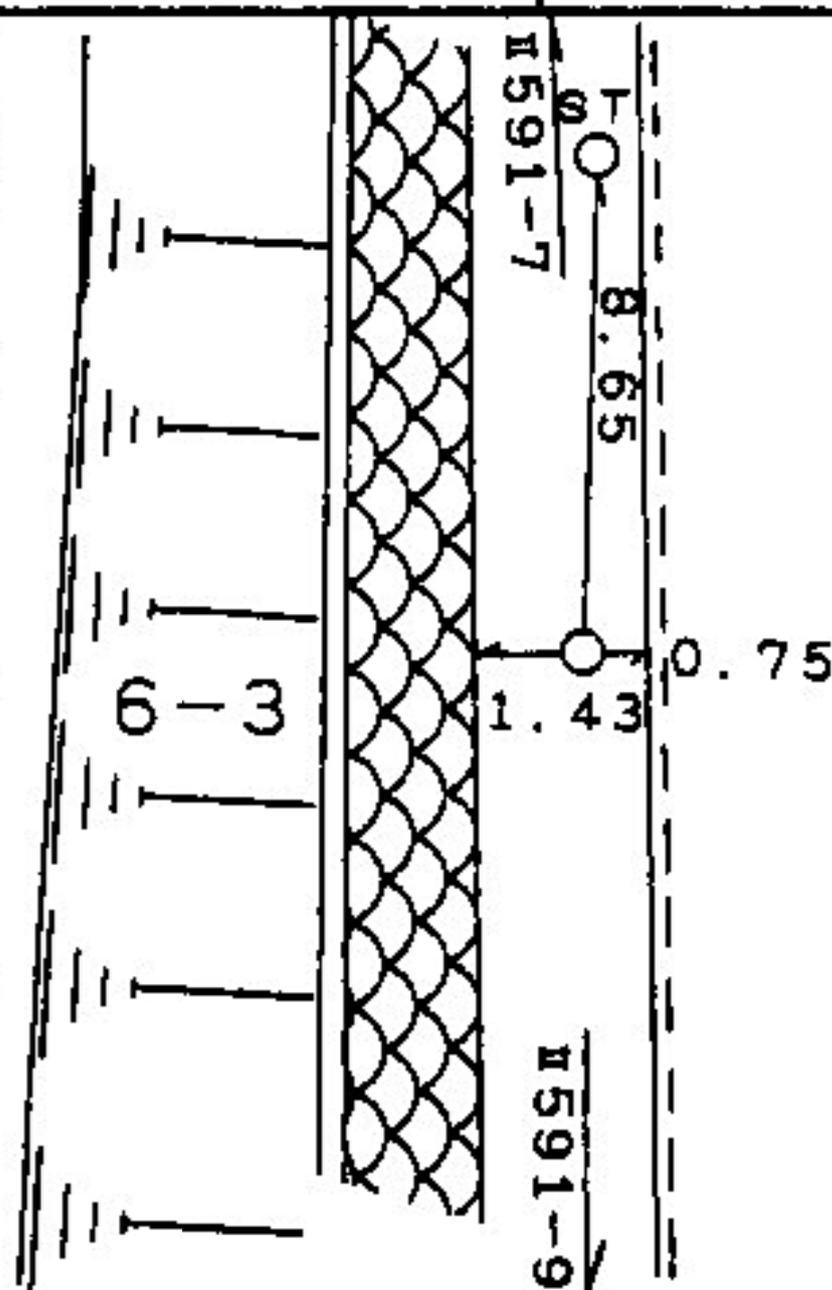


国道一号

線番号	点番号	標識ノ種類	所在地
-----	-----	-------	-----

Ⅱ591	9	<div style="border: 1px solid black; border-radius: 50%; padding: 5px; display: inline-block;">金属標</div> ・鋳・木杭
------	---	--

要 図	キザミ
-----	-----

鶴見区東寺尾五―九番地先

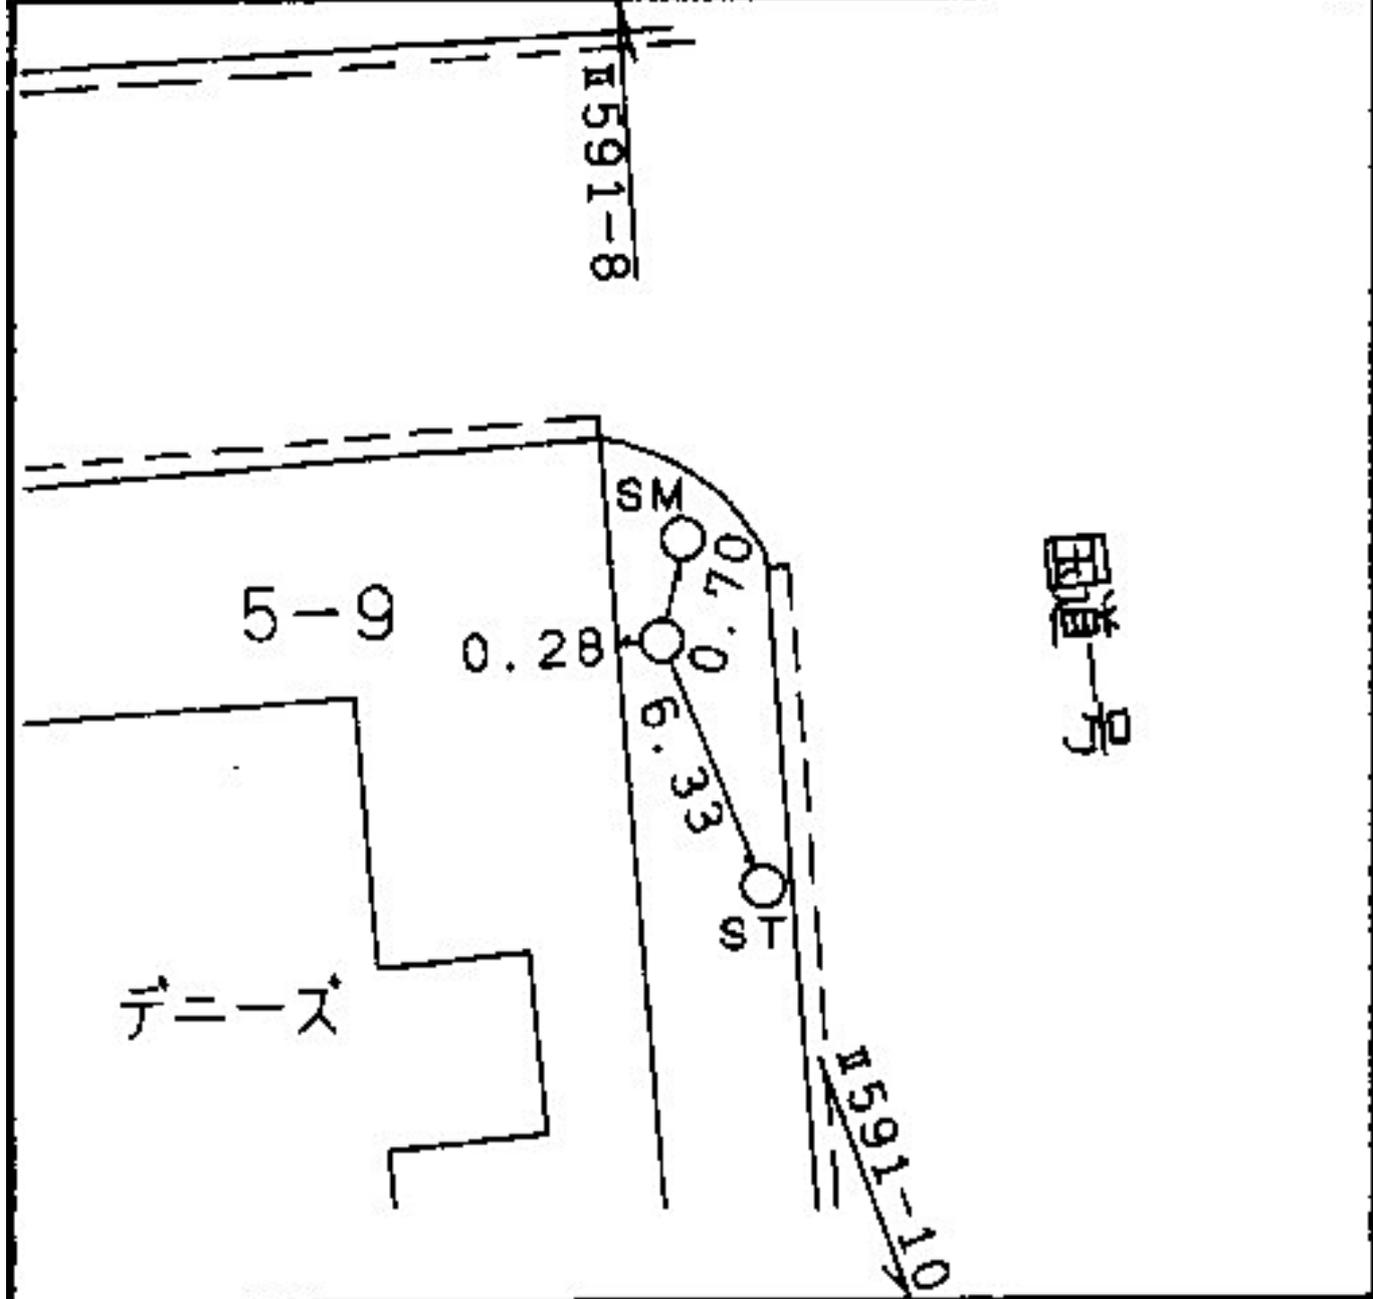

所在地

標識ノ種類

点番号

線番号

鶴見区東寺尾東台九七三一一番地先


金属標・鉄・木杭

10

1591

キザミ

要 図

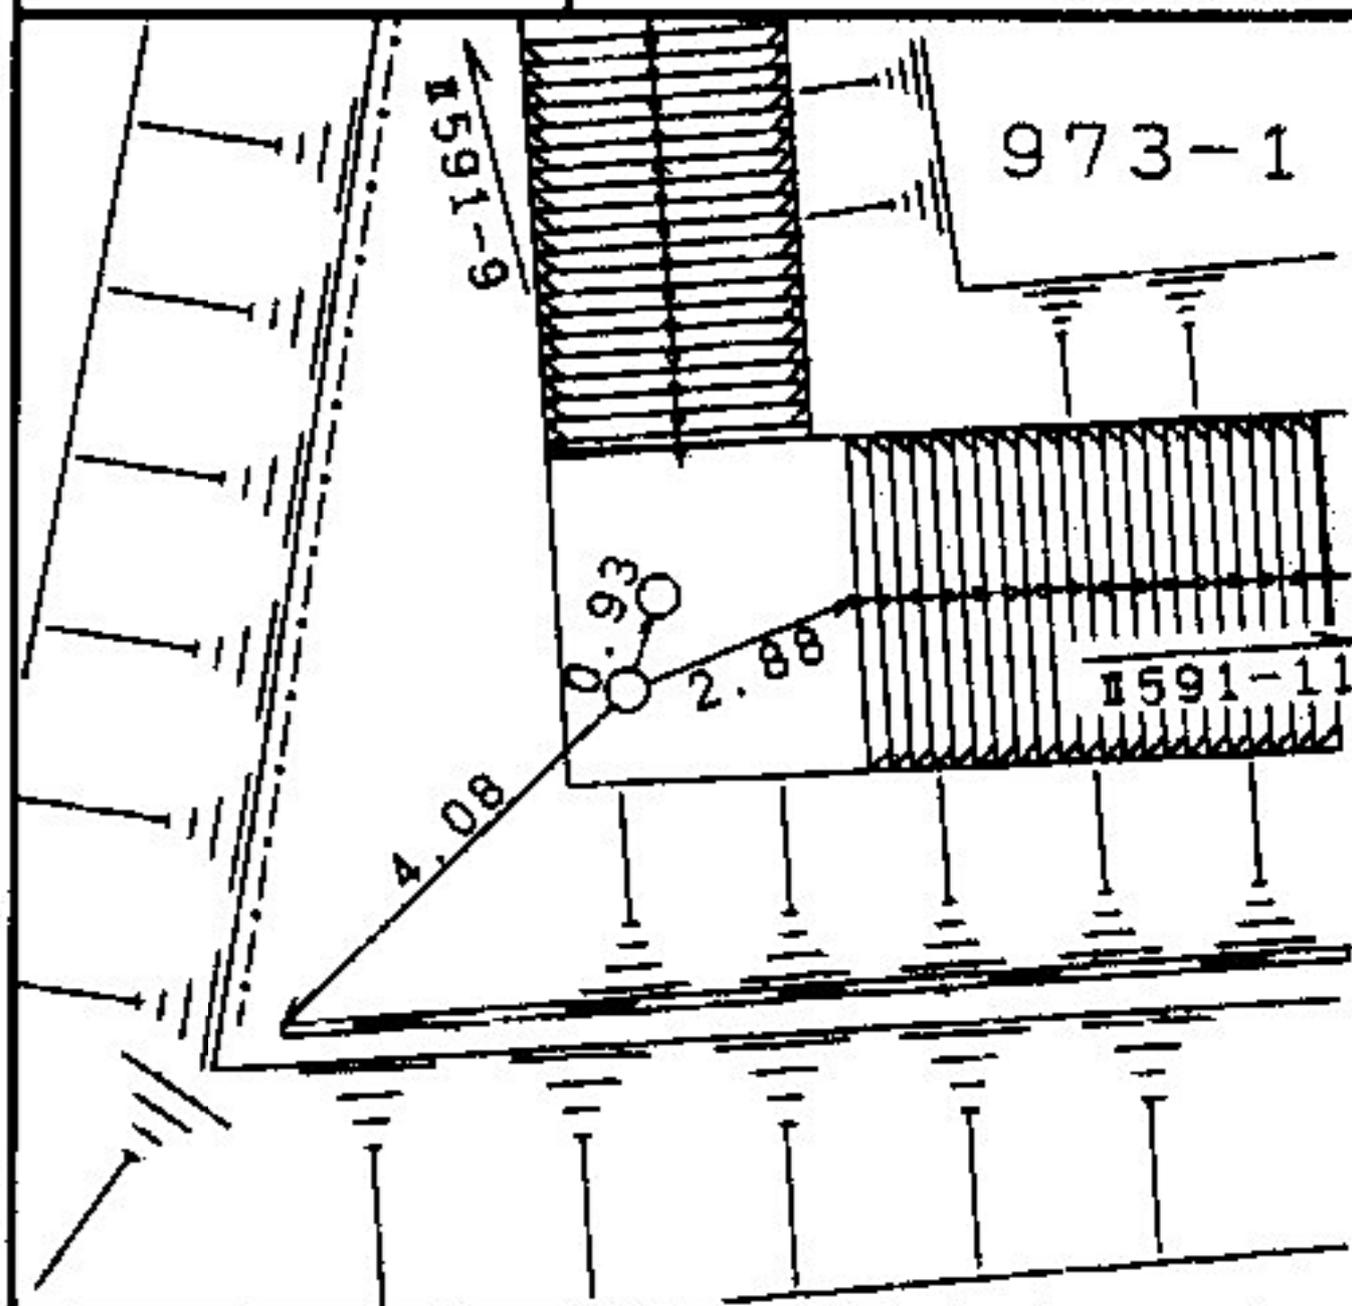

所在地

鶴見区東寺尾東台九七三一五番地先

標識ノ種類

点番号

線番号


金属標・鋌・木杭

11

Ⅱ591

キザミ

要 図

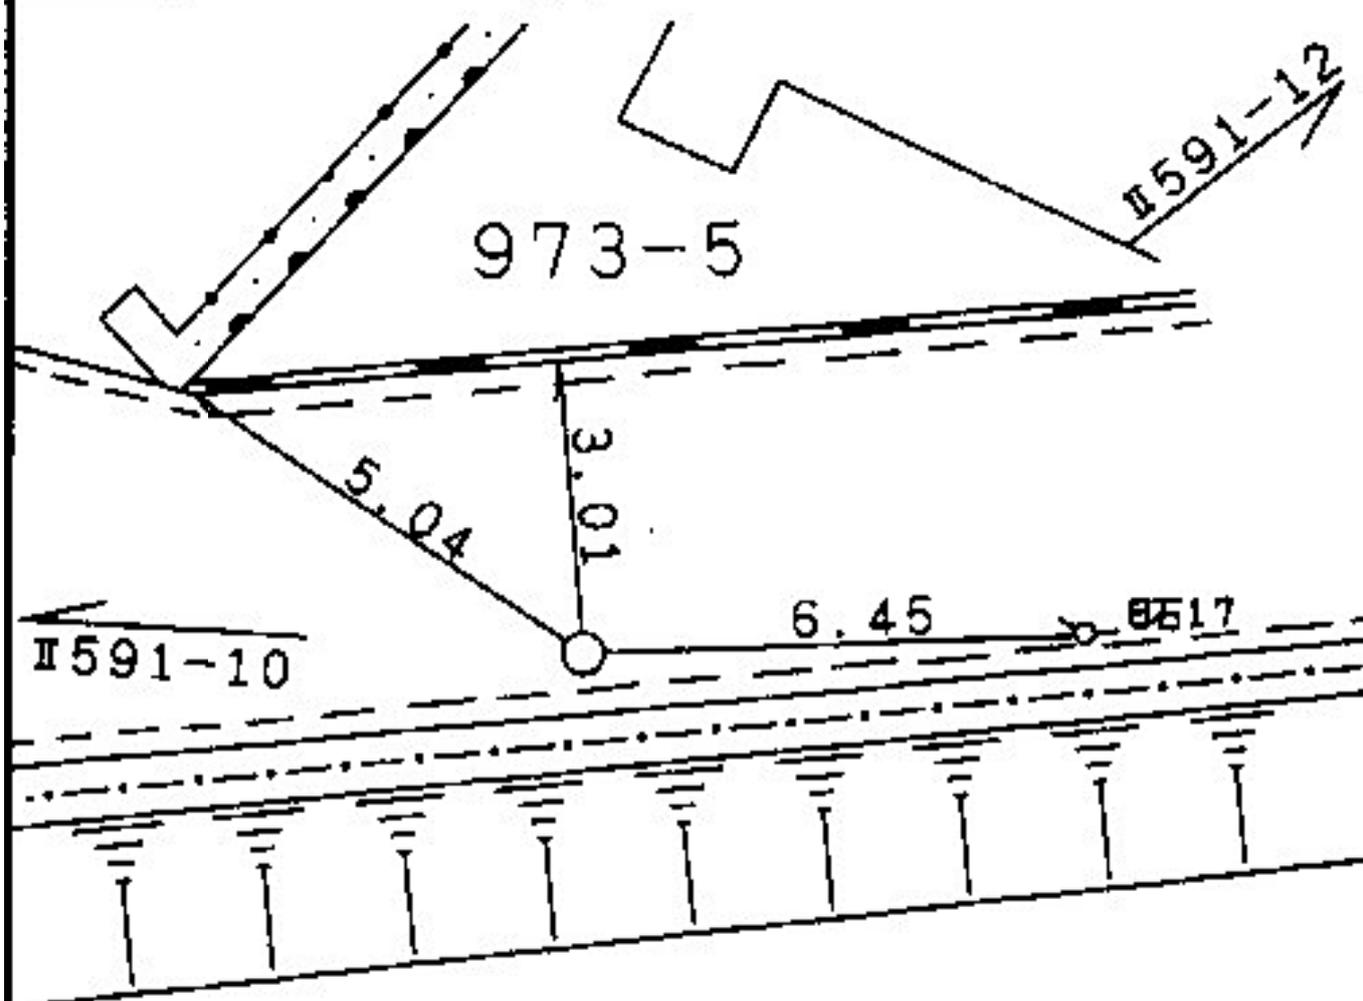

所在地

鶴見区東寺尾東台八四九番地先

標識ノ種類

点番号

線番号

Ⅱ591


12

金属標・鋳・木杭

要 図

キザミ


工事中
849

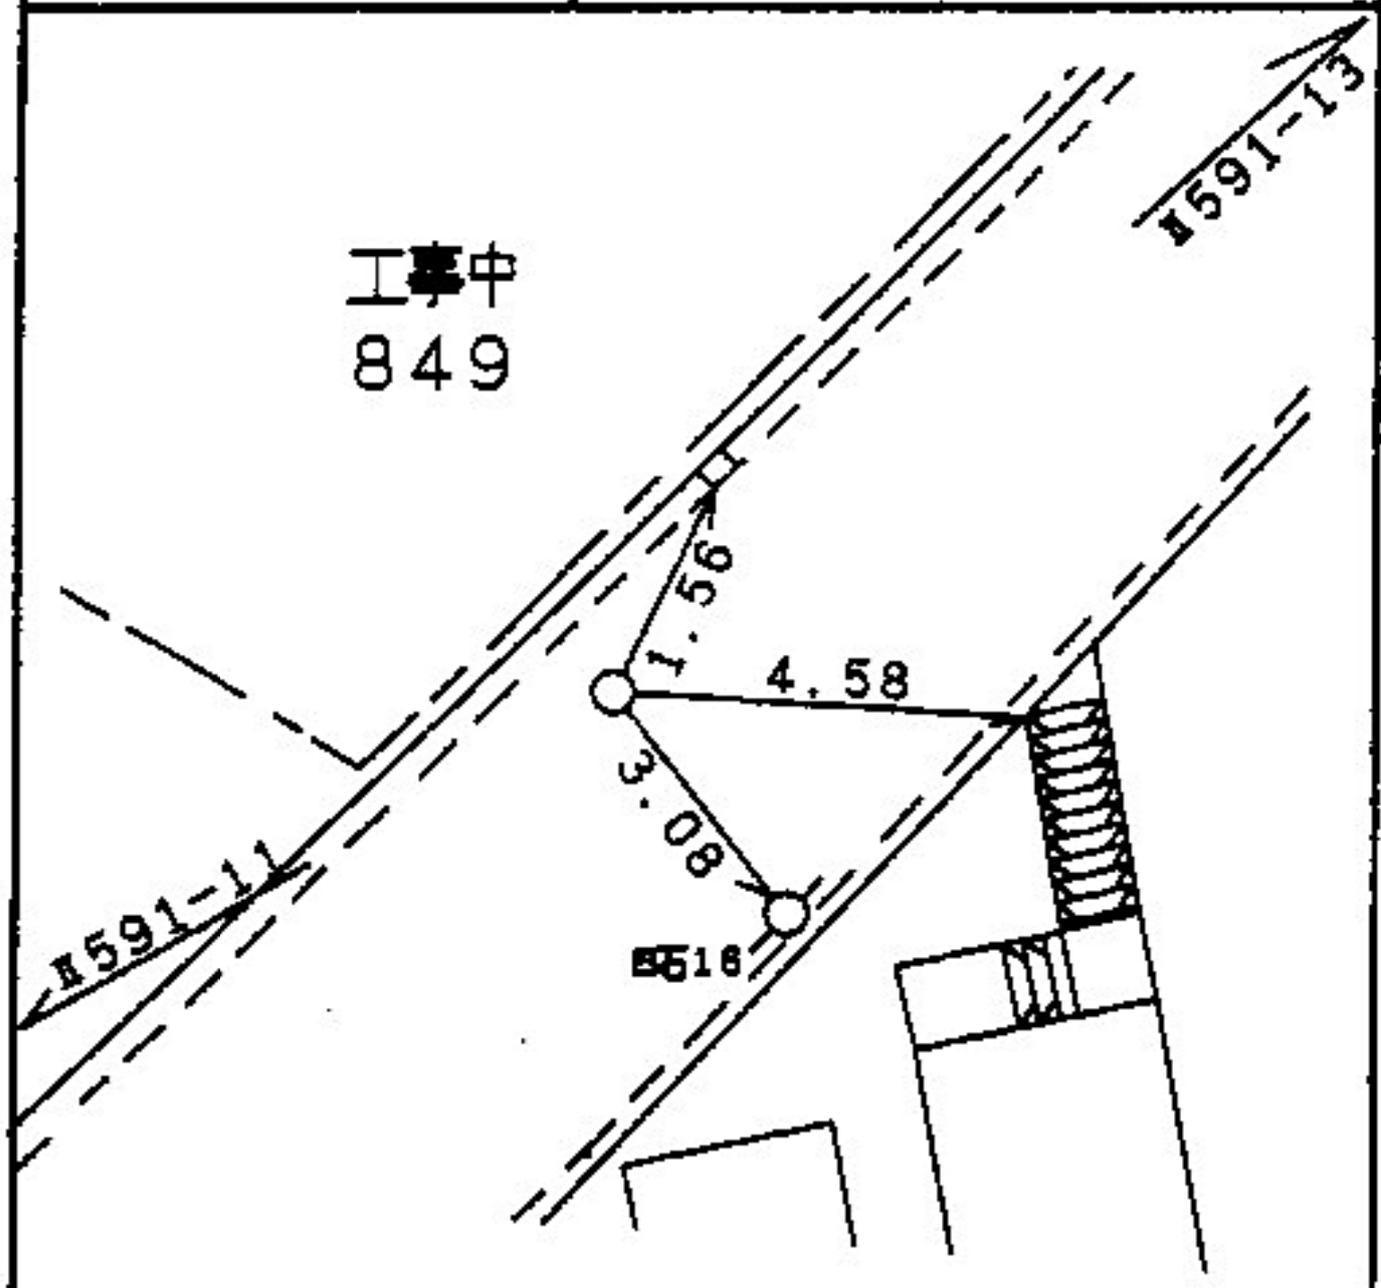

線番号	点番号	標識ノ種類	所在地
-----	-----	-------	-----

I591	13	金属標・鋳・木杭 キザミ	鶴見区岸谷三―七番地先
------	----	-----------------	-------------


要 図

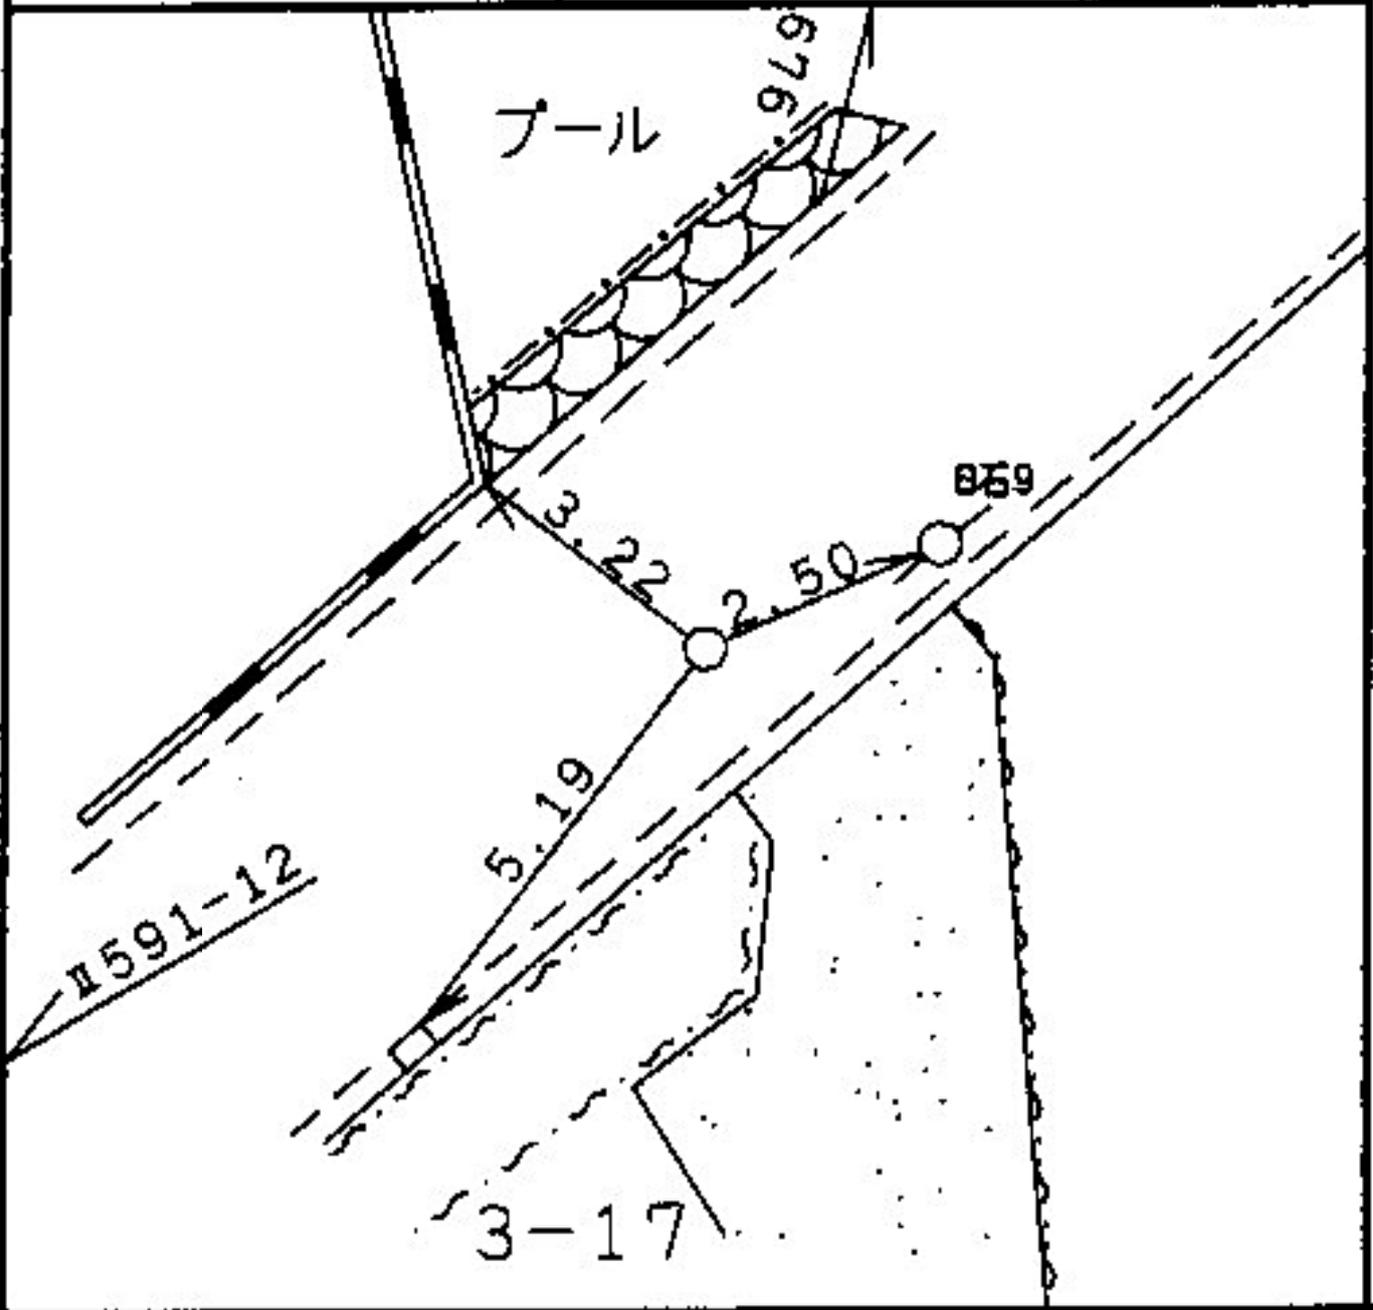

線番号	点番号	標識ノ種類	所在地
-----	-----	-------	-----


I591	14	金属標 ・鉄・木杭
------	----	---

要 図	キザミ
-----	-----

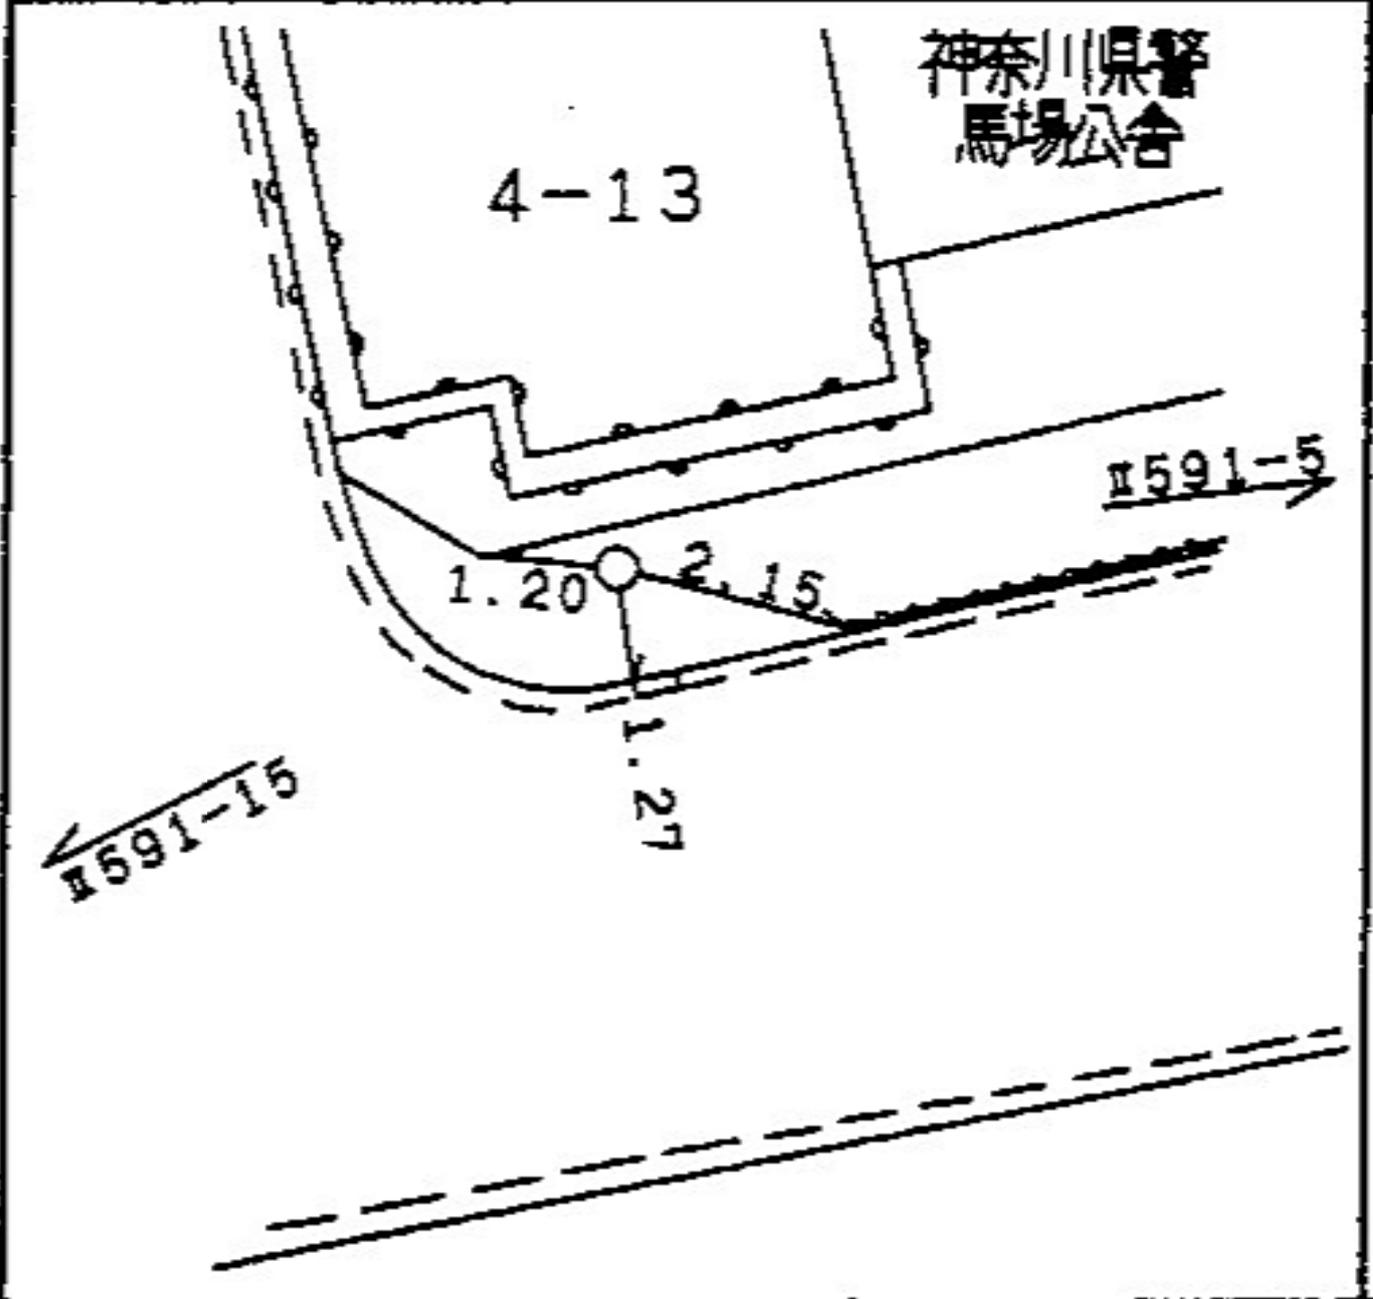

鶴見区馬場四一三番地先

線番号	点番号	標識ノ種類	所在地
Ⅱ591	15	金属標・鋏・木杭 金属標	鶴見区馬場四一〇番地先
要 図		キザ三	

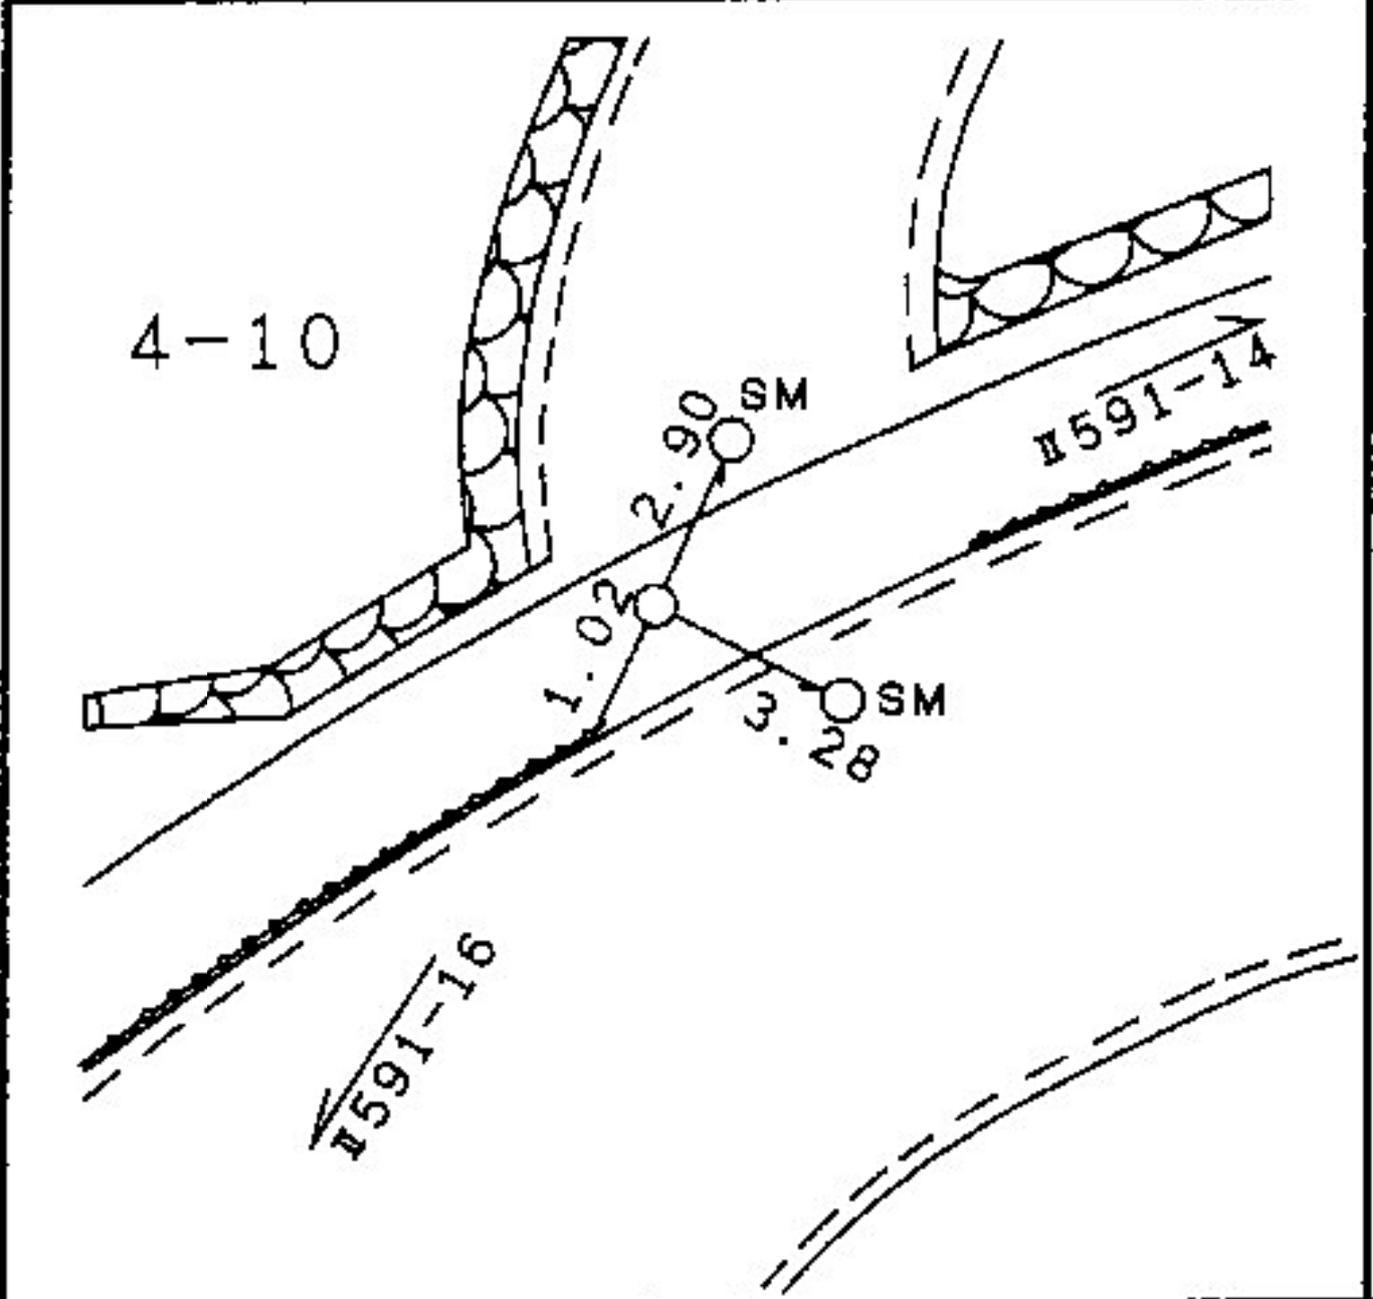

所在地

鶴見区馬場四一九番地先

標識ノ種類

点番号

線番号


16

Ⅱ591

金属標・鋳・木杭

キザ三

要 図

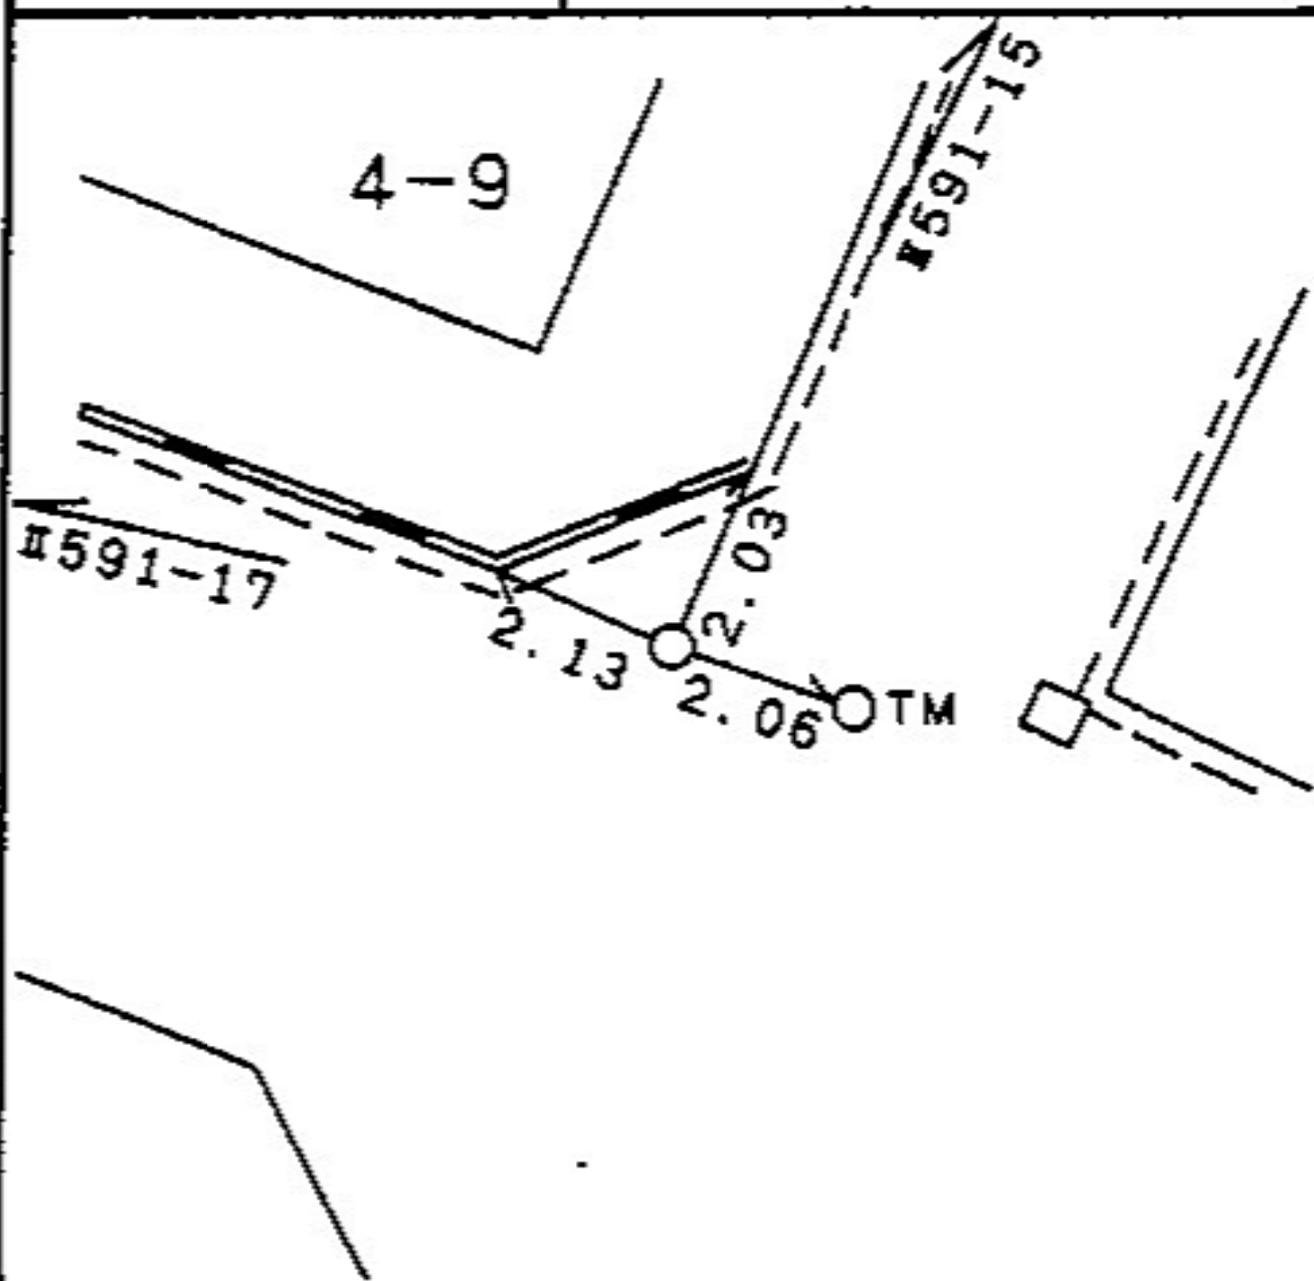


線 番 号	点 番 号	標 識 ノ 種 類	所 在 地
-------------	-------------	-----------	-------

Ⅱ 591	22	金属標 ○ 鋌 ○ 木杭
-------	----	--

要 図	キザミ
-----	-----

鶴見区東寺尾二丁目十五―十七番地先

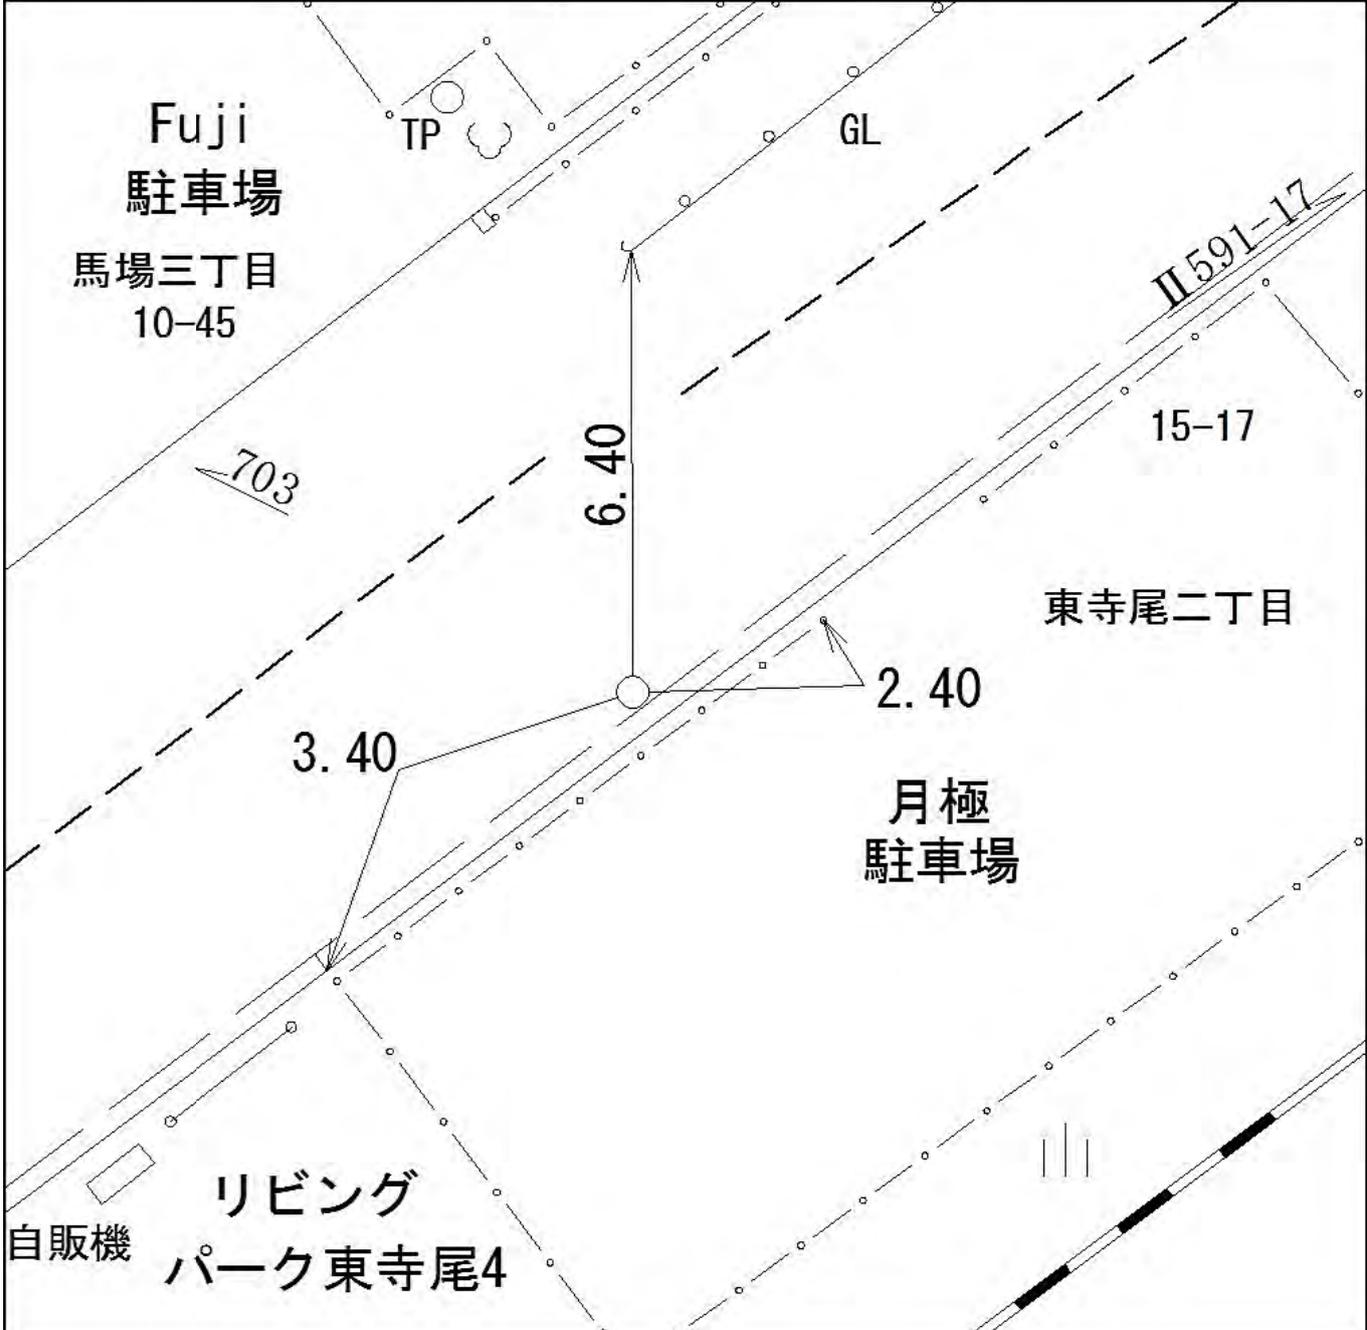

線番号	点番号	標識ノ種類	所在地
-----	-----	-------	-----


Ⅱ592 1

金属標・鋸・木杭


磯子区杉田五丁目八一三四番地先

要 図

キザミ

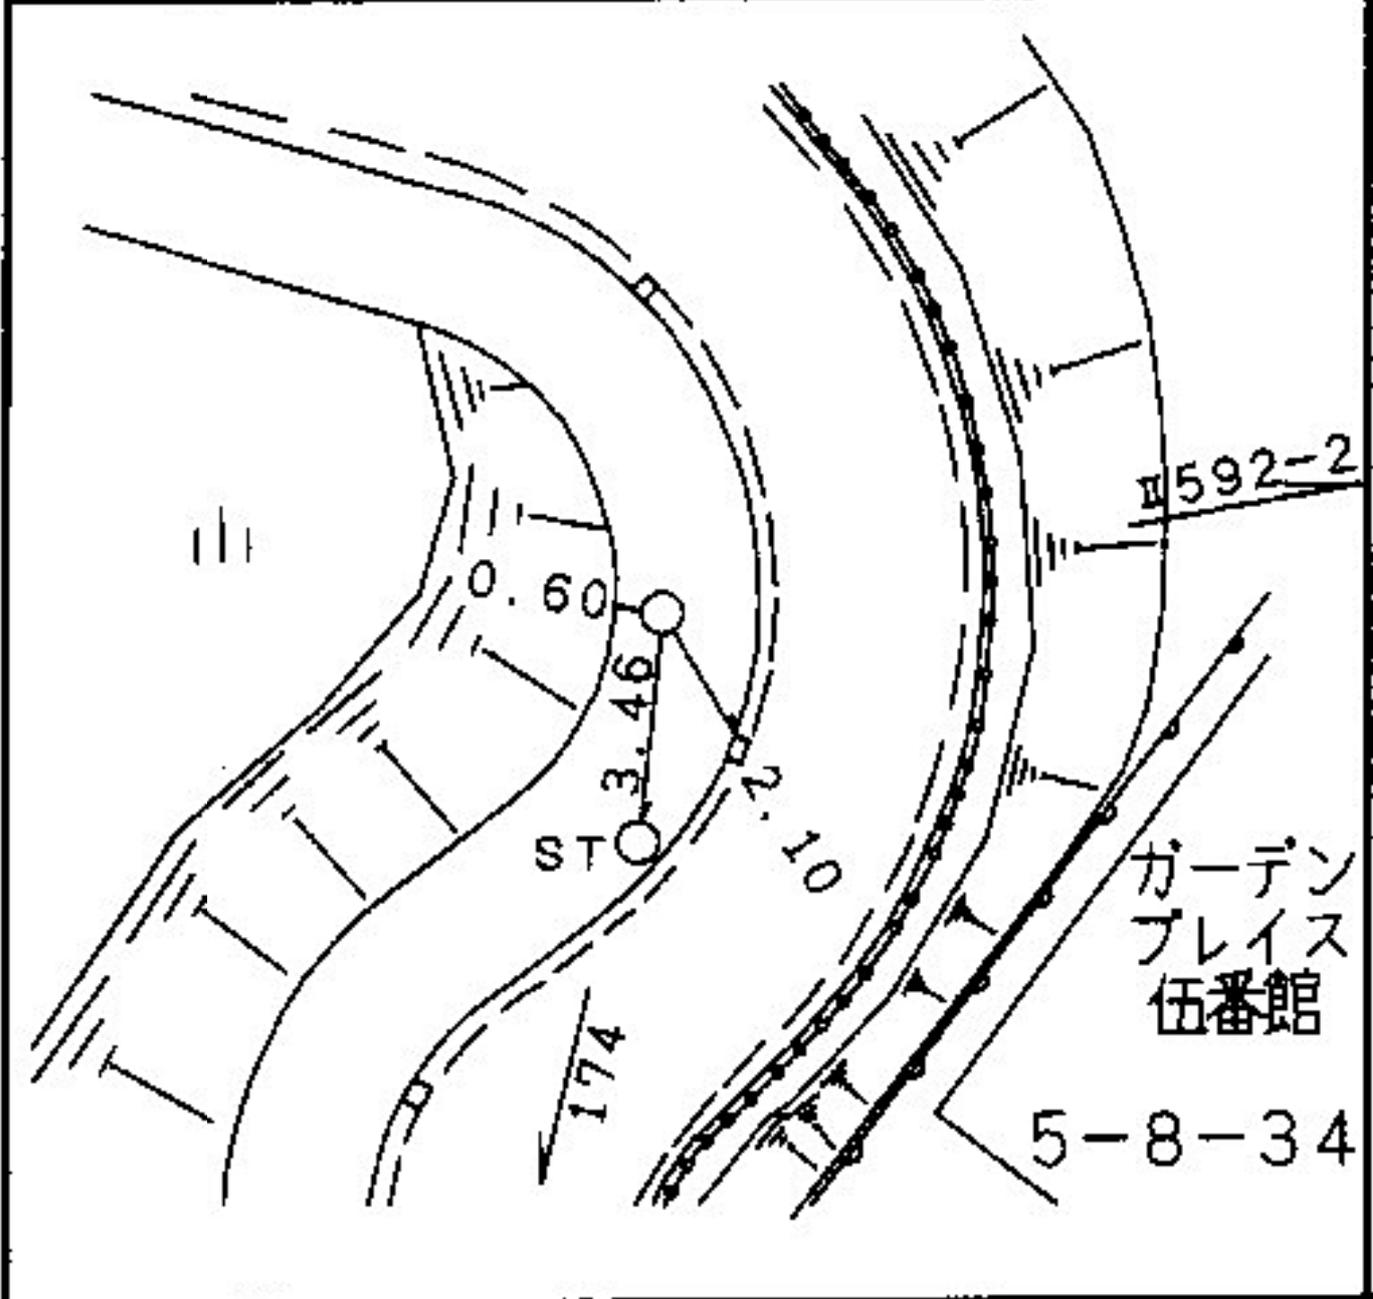

線番号	点番号	標識ノ種類	所在地
Ⅱ592	2	金属標。鋳。木杭 キザミ	金沢区富岡東一丁目三一一九番地先
要 図			

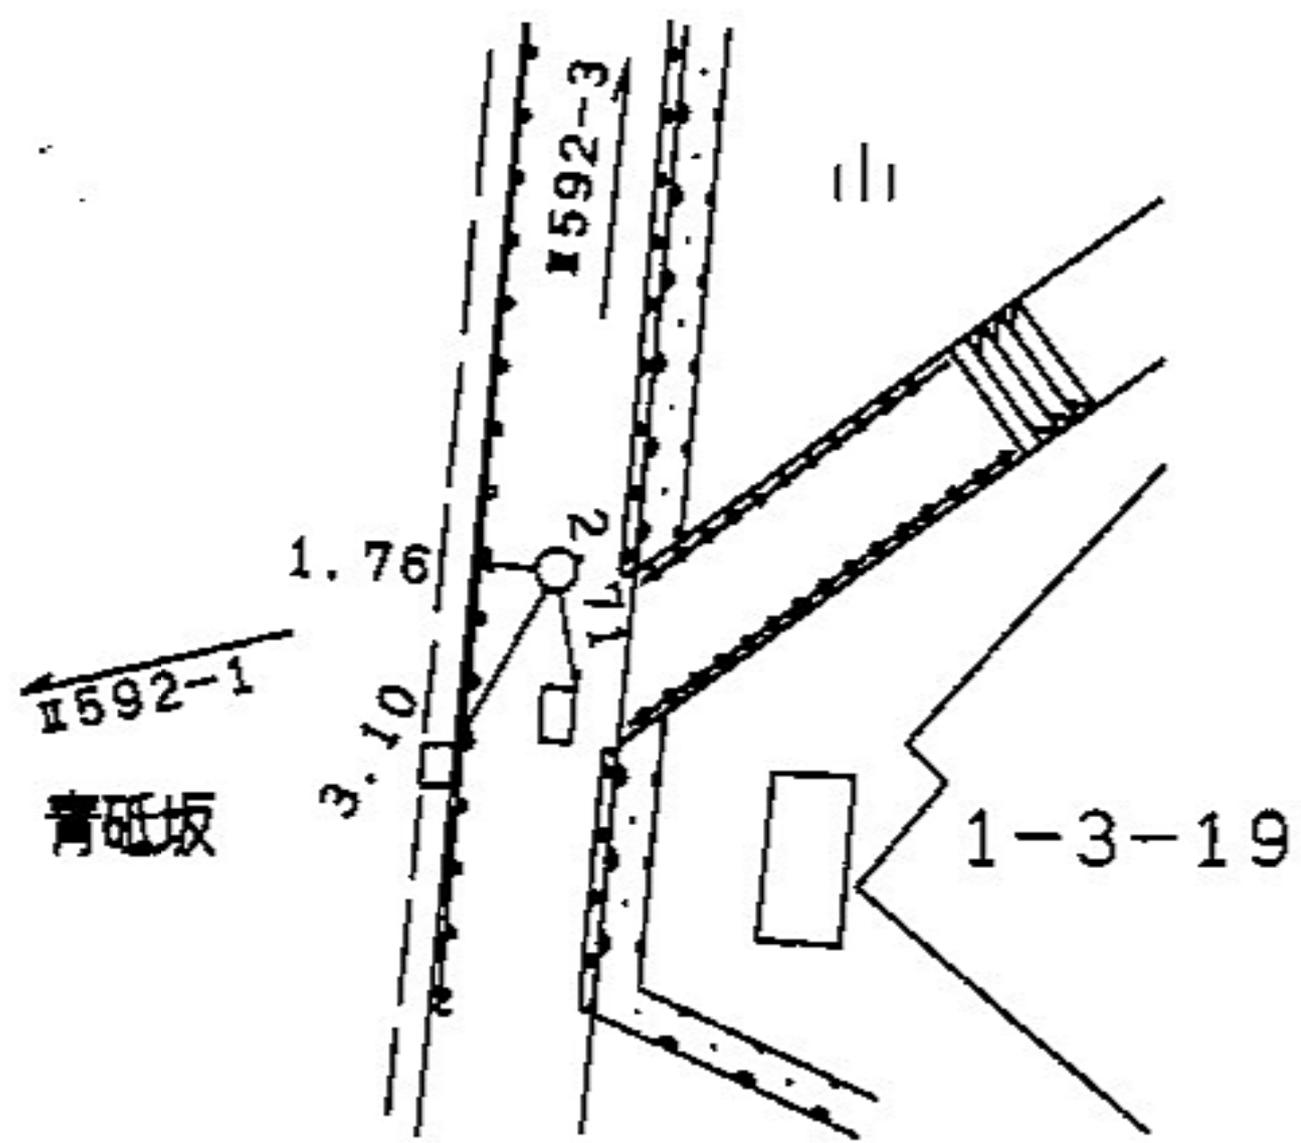

所在地

標識ノ種類

点番号

線番号

磯子区杉田四丁目四一二八番地先

金属標・飯・木杭


4

Ⅱ592

キザミ

図


要

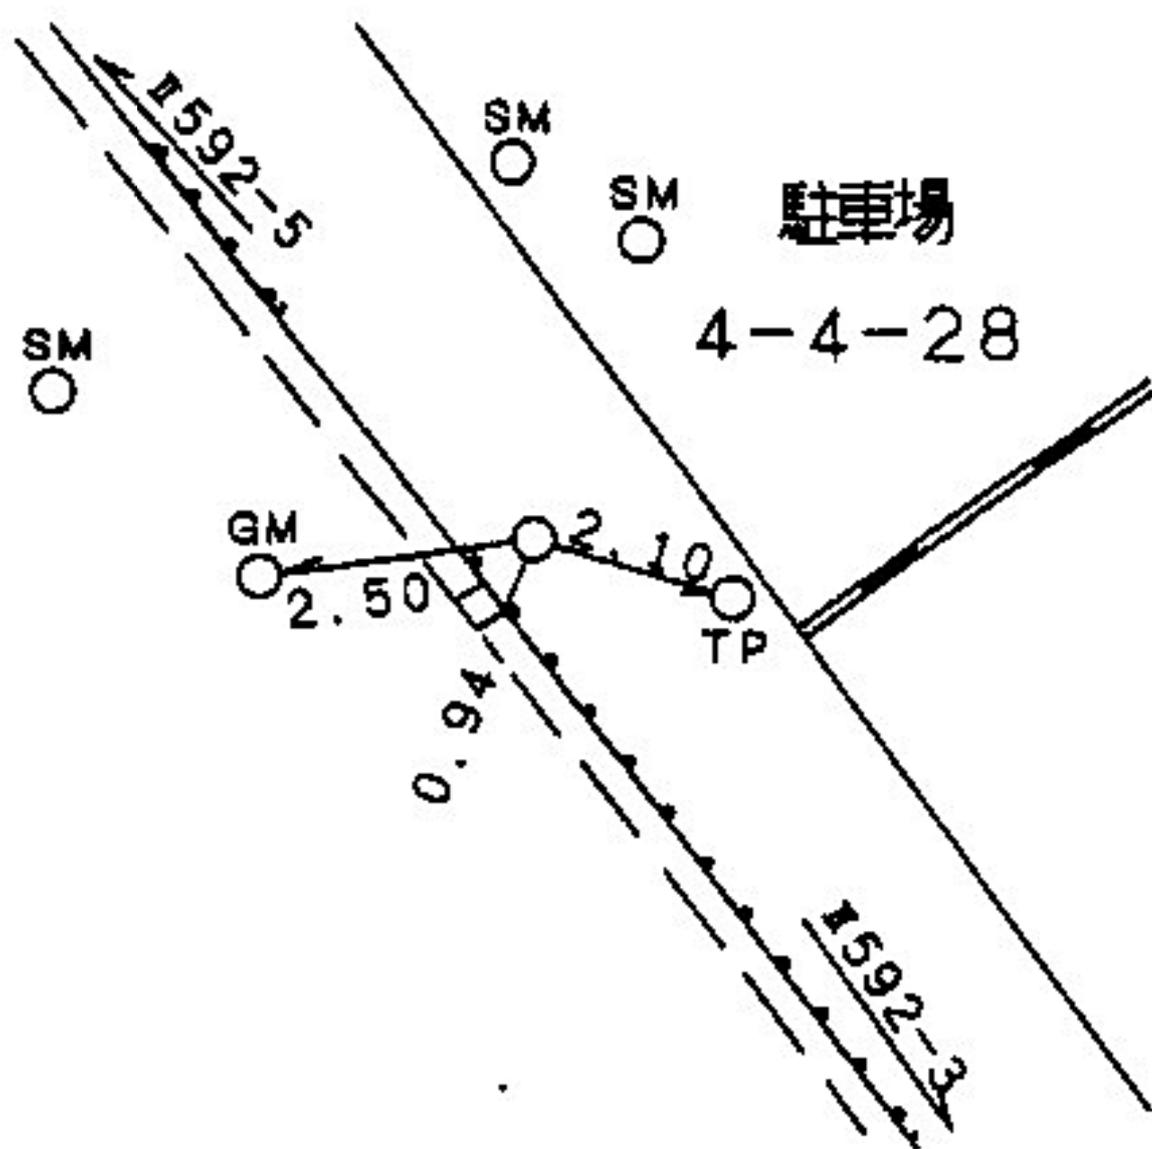

線番号	点番号	標識ノ種類	所在地
-----	-----	-------	-----


Ⅱ592	5	金属標 ・鋌・木杭	磯子区杉田一丁目一一番地先
------	---	---	---------------

要 図	キザミ	
-----	-----	--

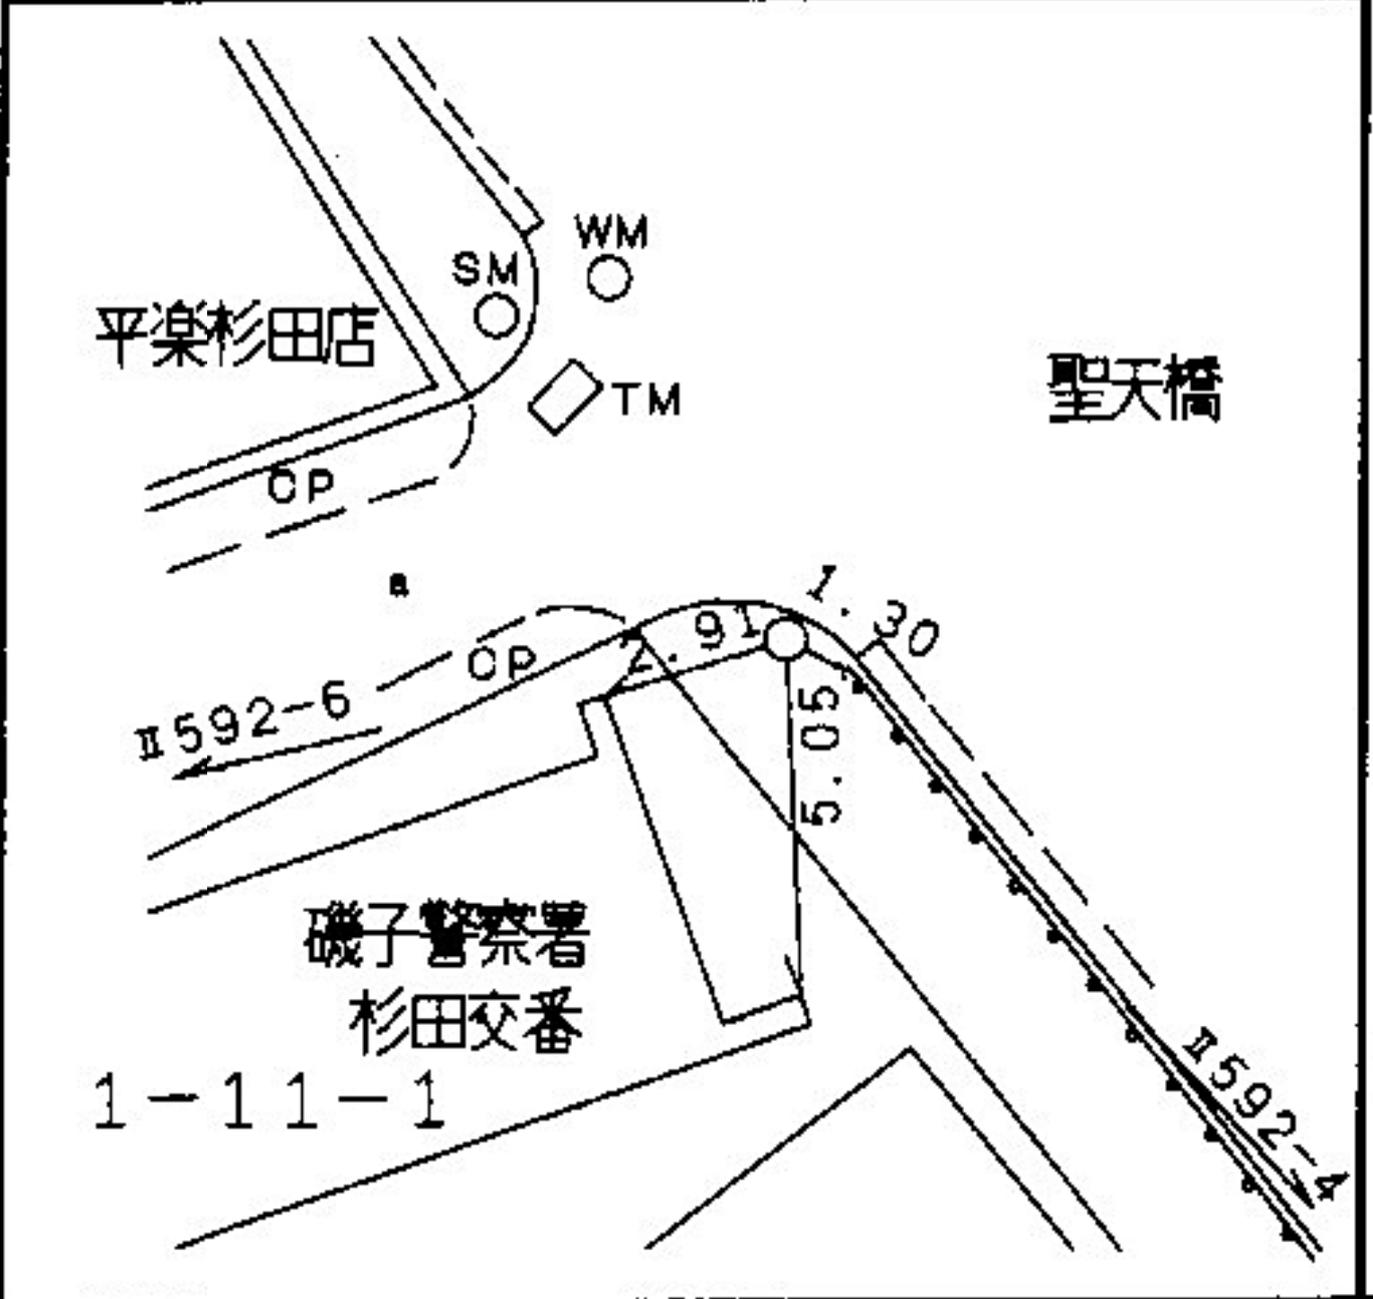


磯子区杉田一丁目一一番地先


線番号	点番号	標識ノ種類	所在地
Ⅱ592	6	(金属標)・飯・木杭 キザミ	磯子区杉田一丁目一〇一六番地先
要 図			

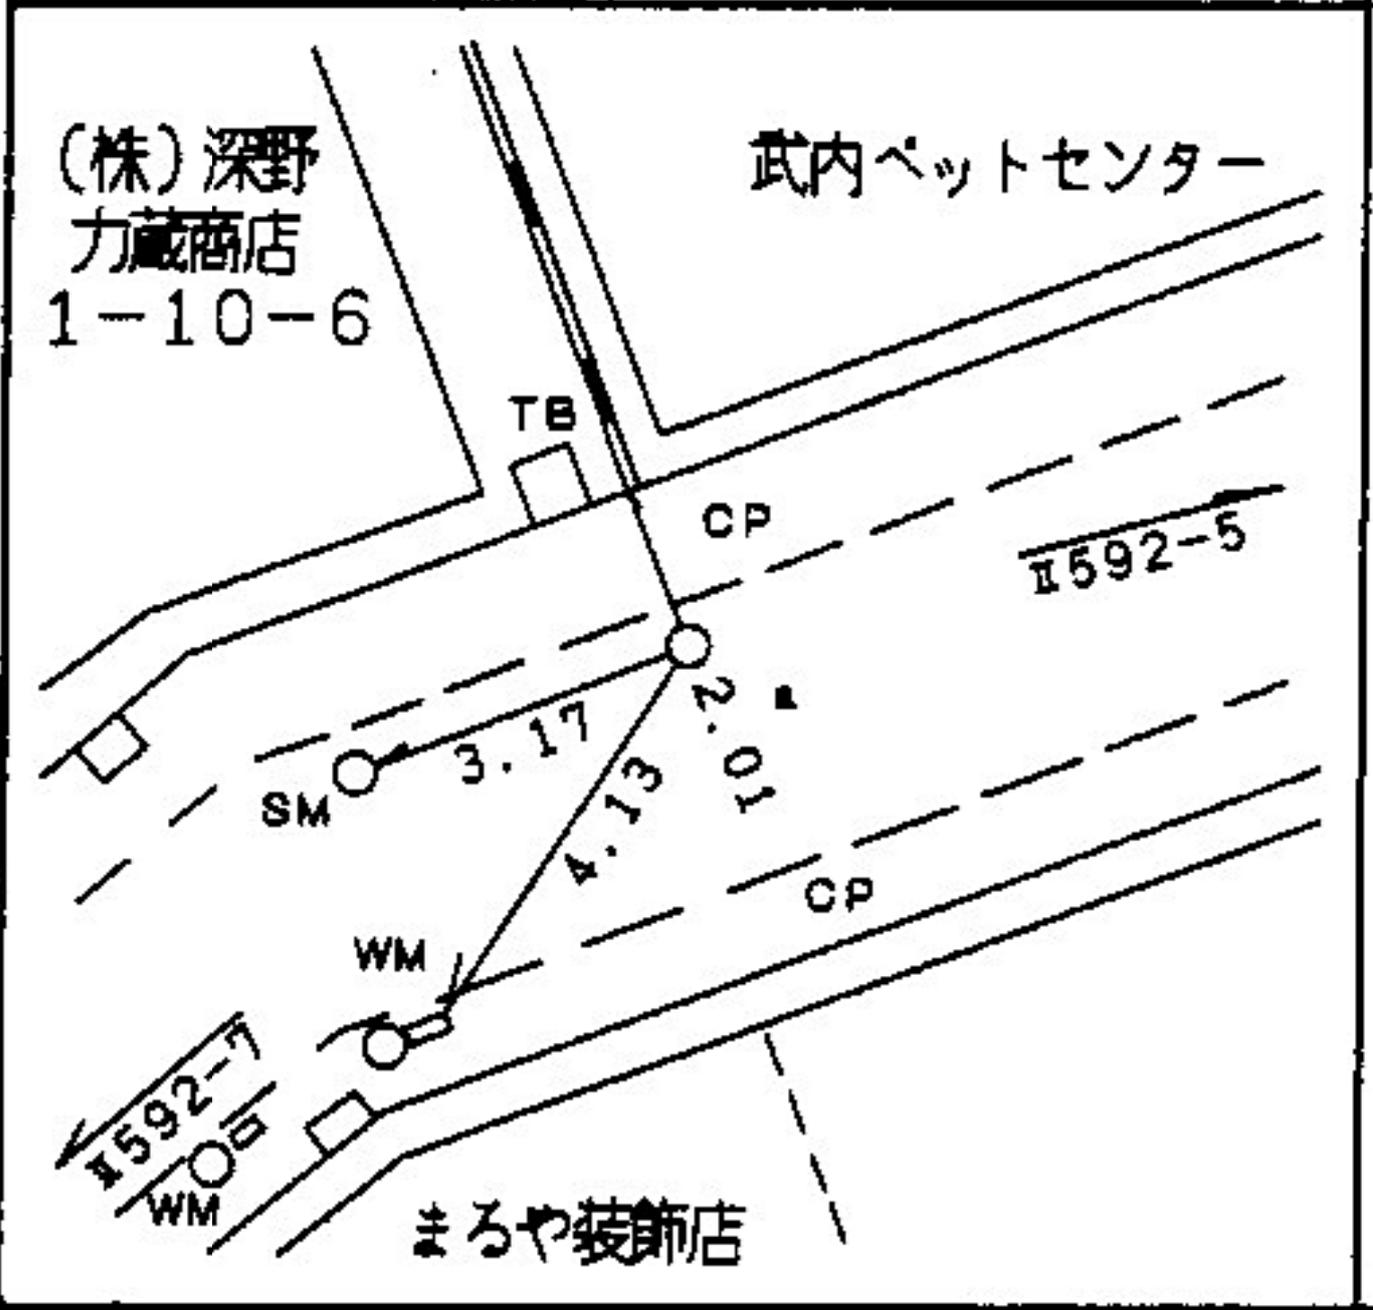

線番号	点番号	標識ノ種類	所在地
Ⅱ592	7	<div style="border: 1px solid black; border-radius: 50%; padding: 5px; display: inline-block;">金属標</div> ・鋌・木杭 キザミ	磯子区杉田一丁目一五―二五番地先
要 図			

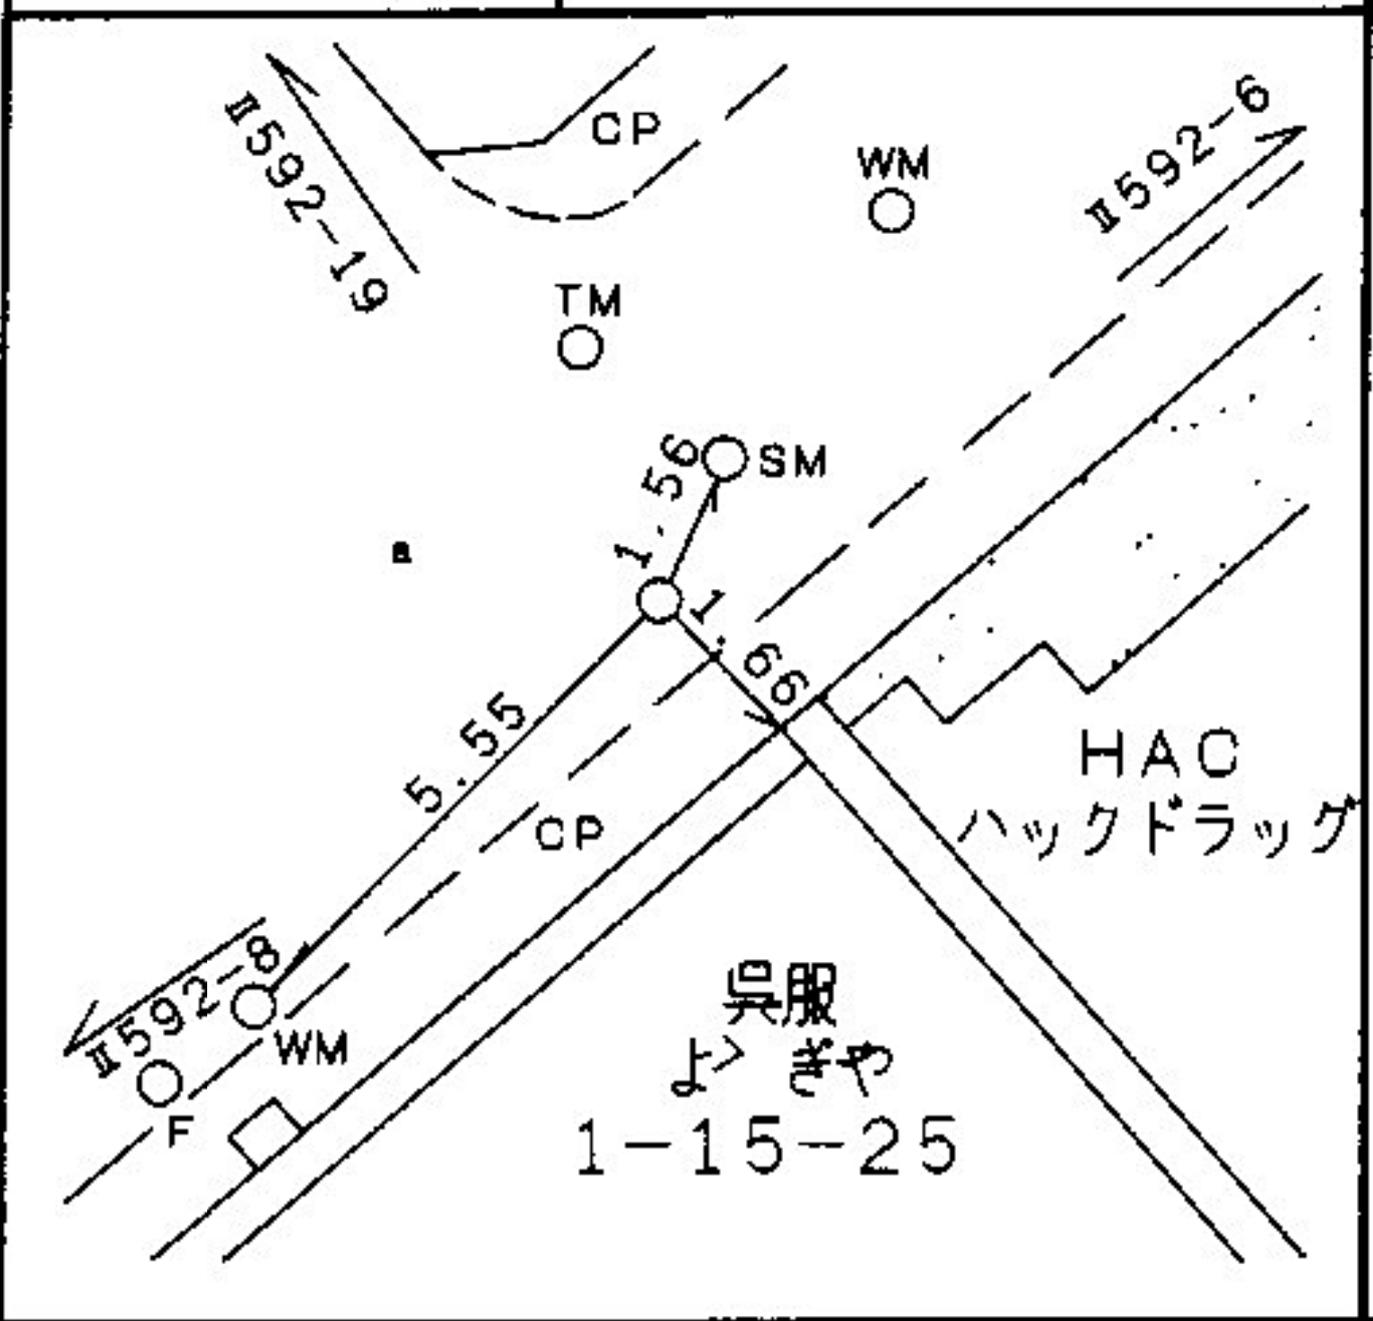

線番号	点番号	標識ノ種類	所在地
Ⅱ592	8	(金属標)・鋳・木杭 キザミ	磯子区杉田三丁目一一一五番地先
要 図			

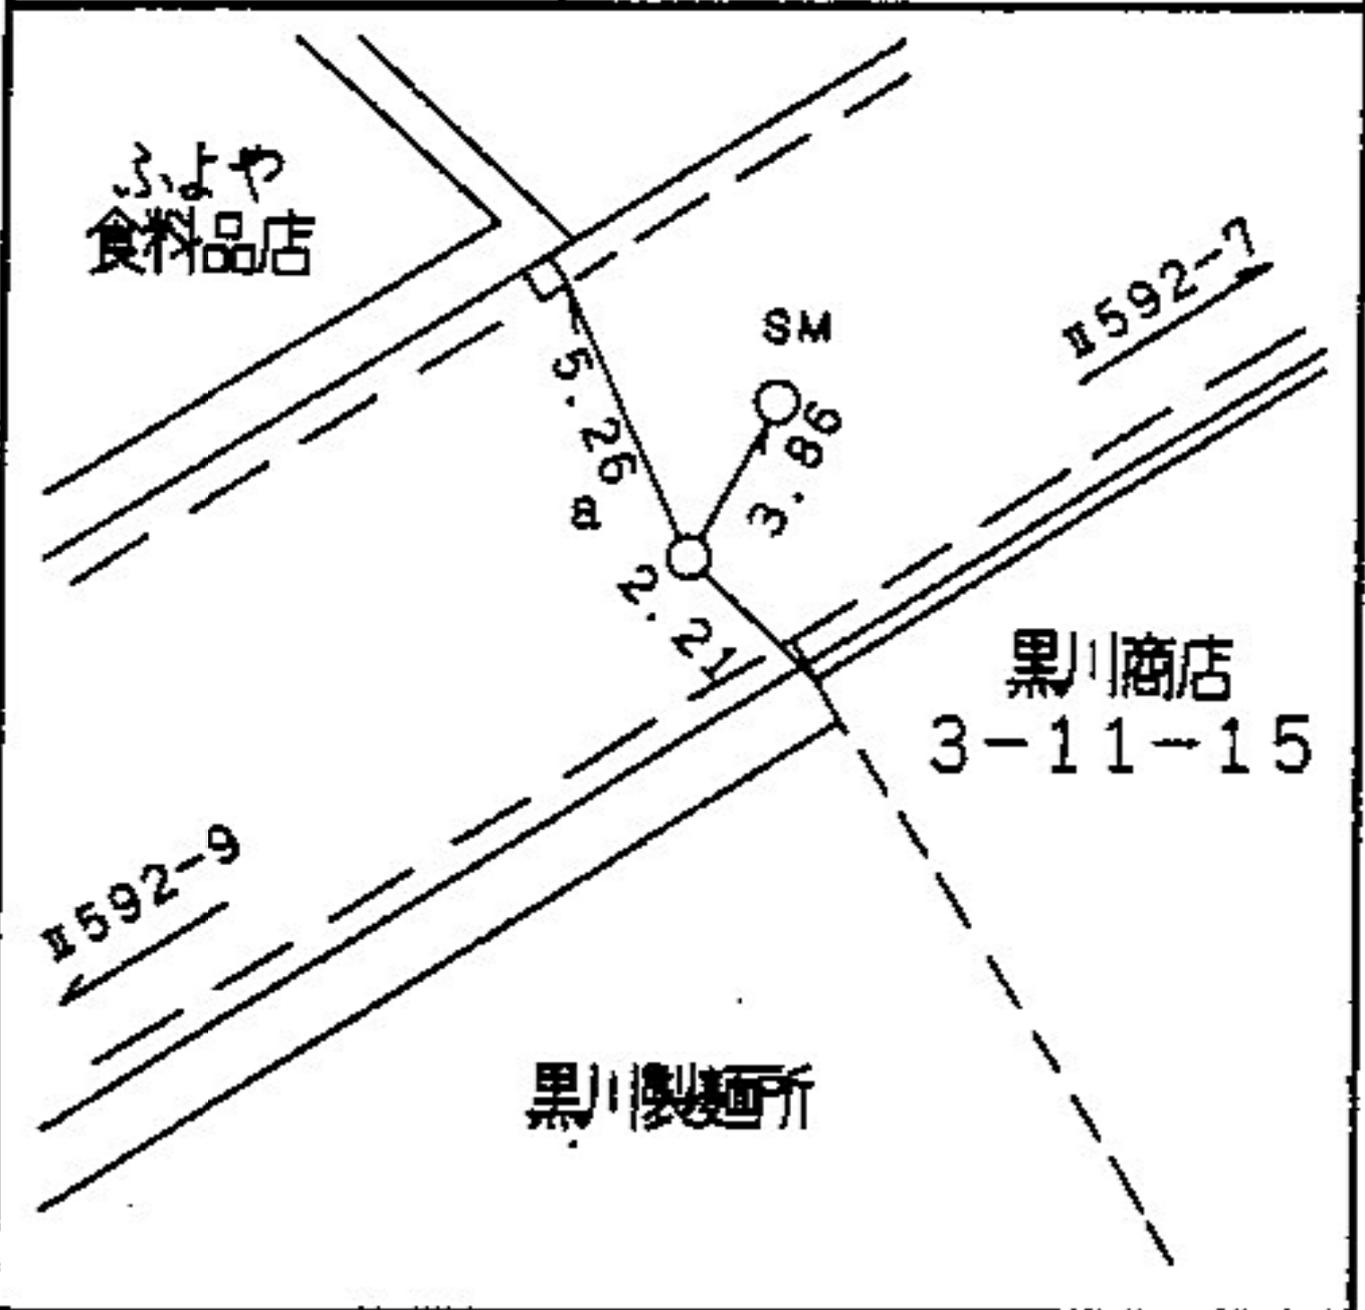


線番号	点番号	標識ノ種類
-----	-----	-------

所在地

Ⅱ592	9	金属標・鋸・木杭 キザミ
------	---	-----------------

磯子区杉田三丁目一三一二八番地先

要 図

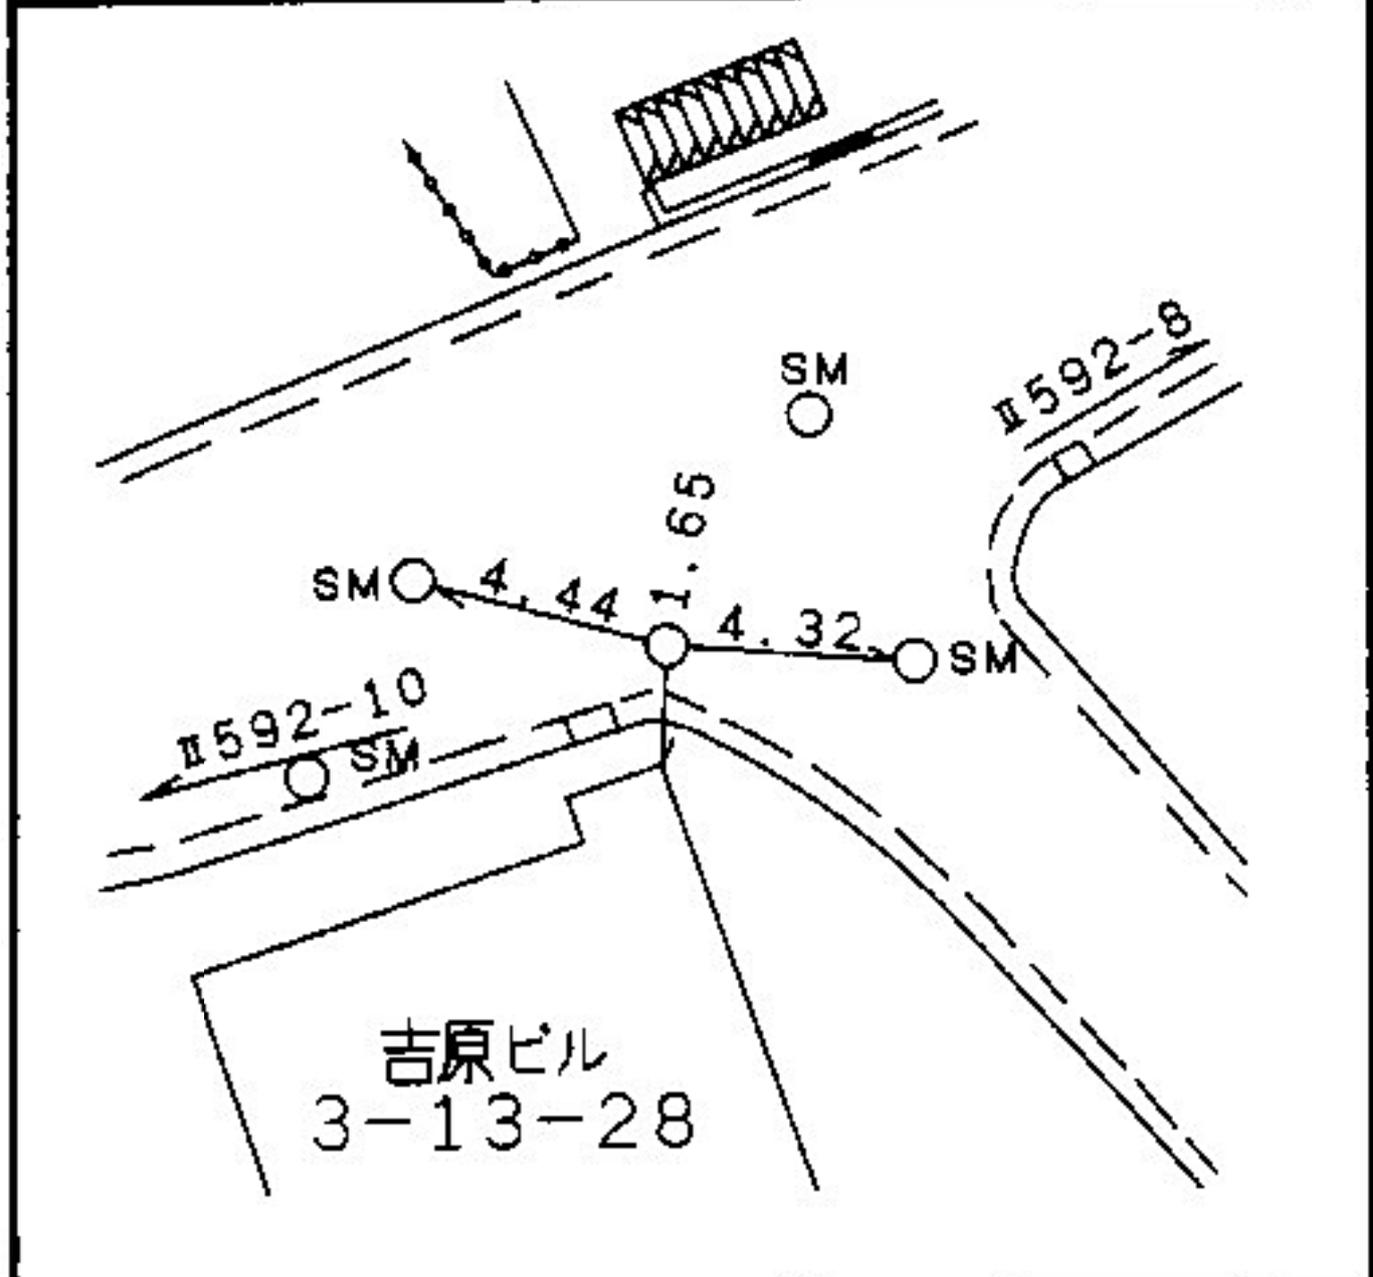

所在地

磯子区杉田三丁目二八―四六番地先

標識ノ種類

点番号

線番号


Ⅱ592

10

金属標・鋳・木杭

要 図

キザミ

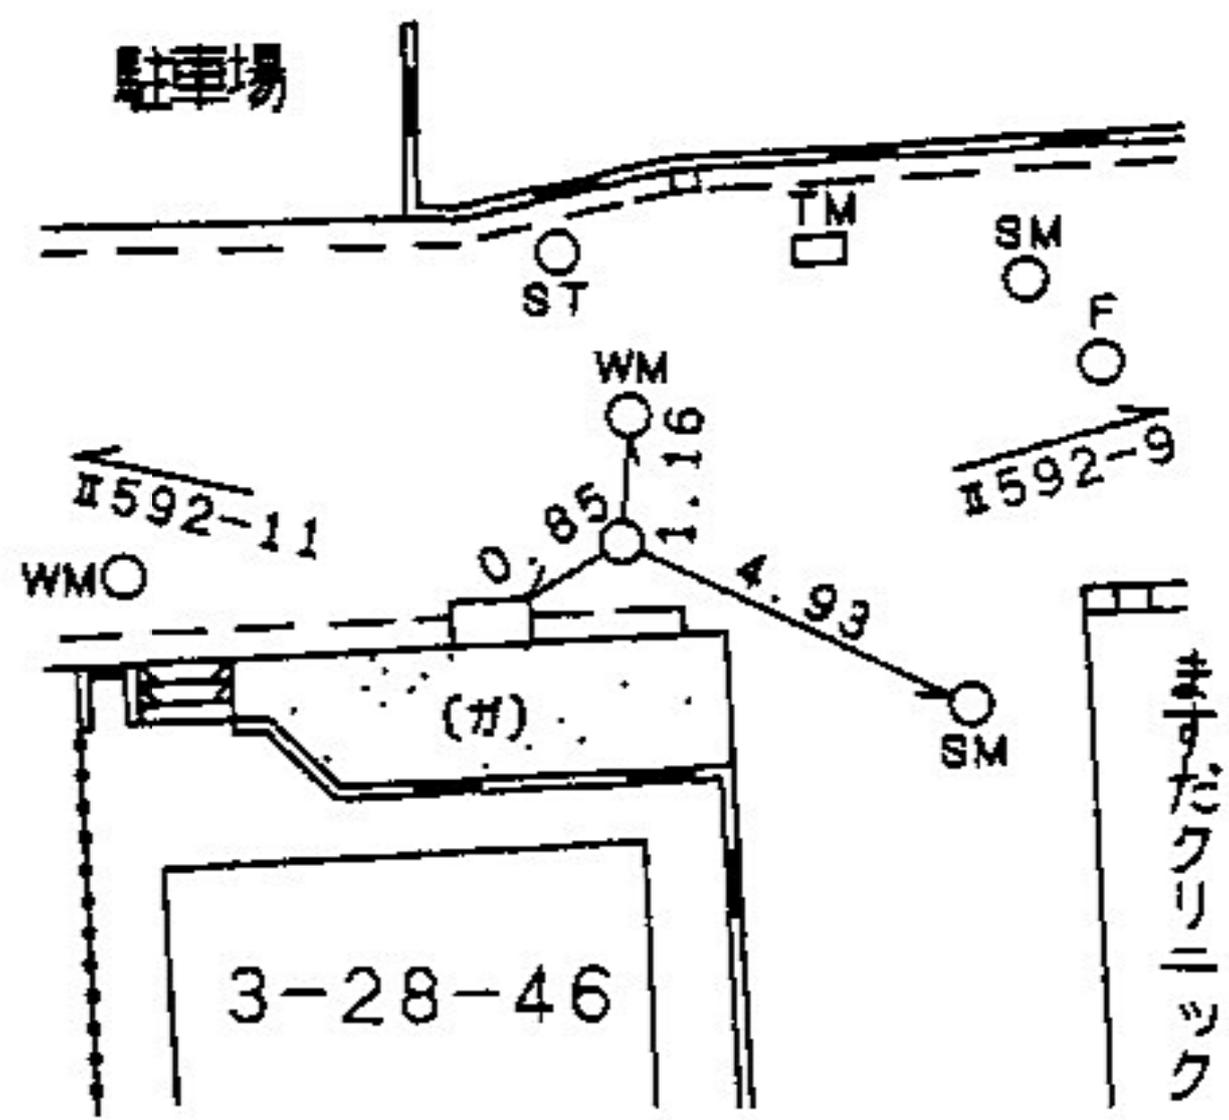

所在地

磯子区杉田二丁目七一一番地先

標識ノ種類

点番号

線番号

Ⅱ592


11

金属標・鋸・木杭

要

図

キザミ

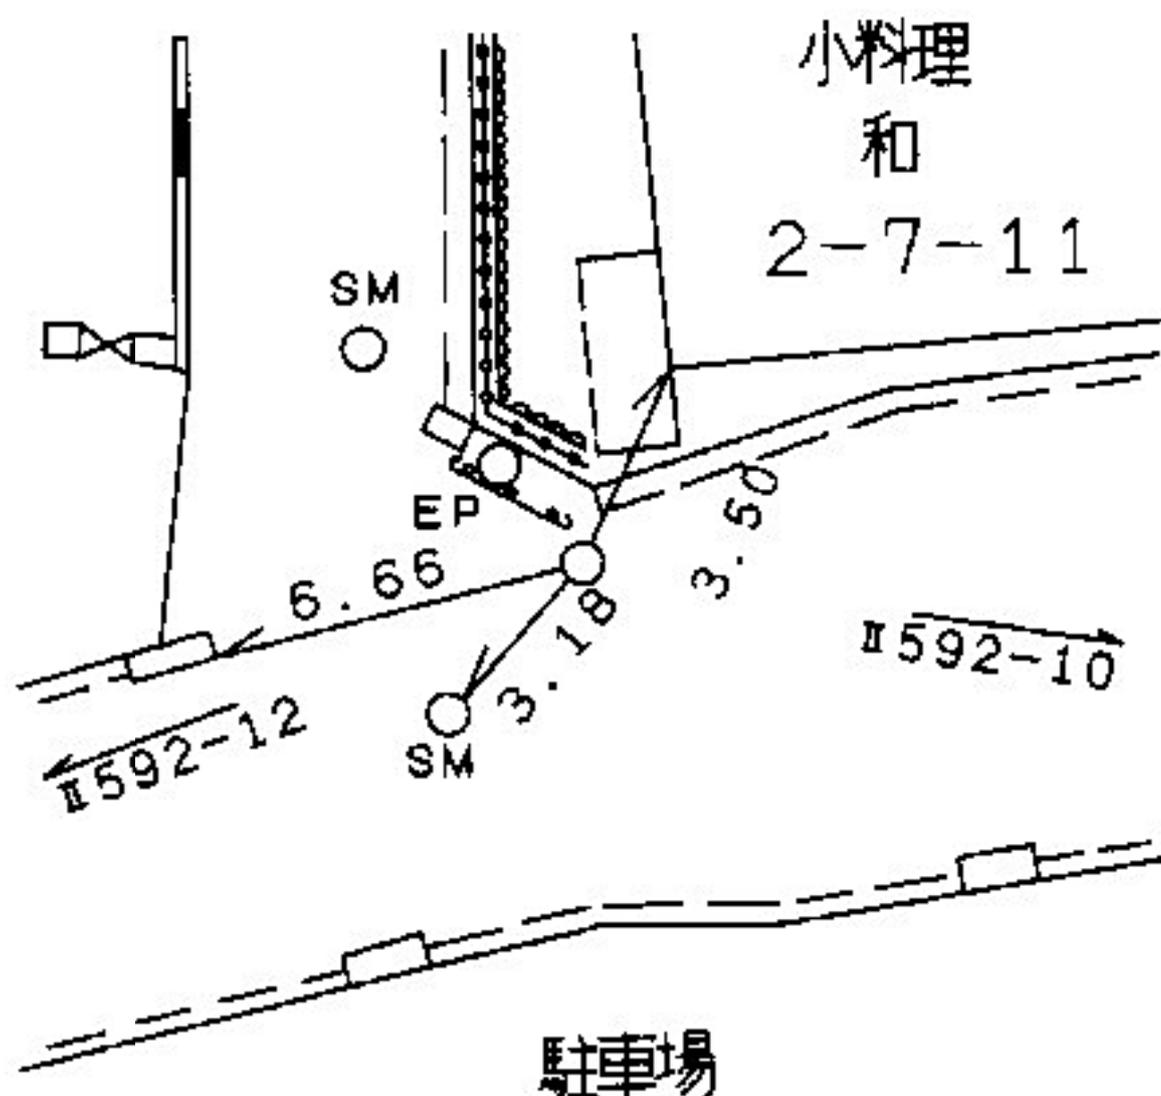

所在地

磯子区杉田二丁目八一七番地先

標識ノ種類

点番号

線番号


金属標・鋸・木杭

12

I592

キザミ

要 図

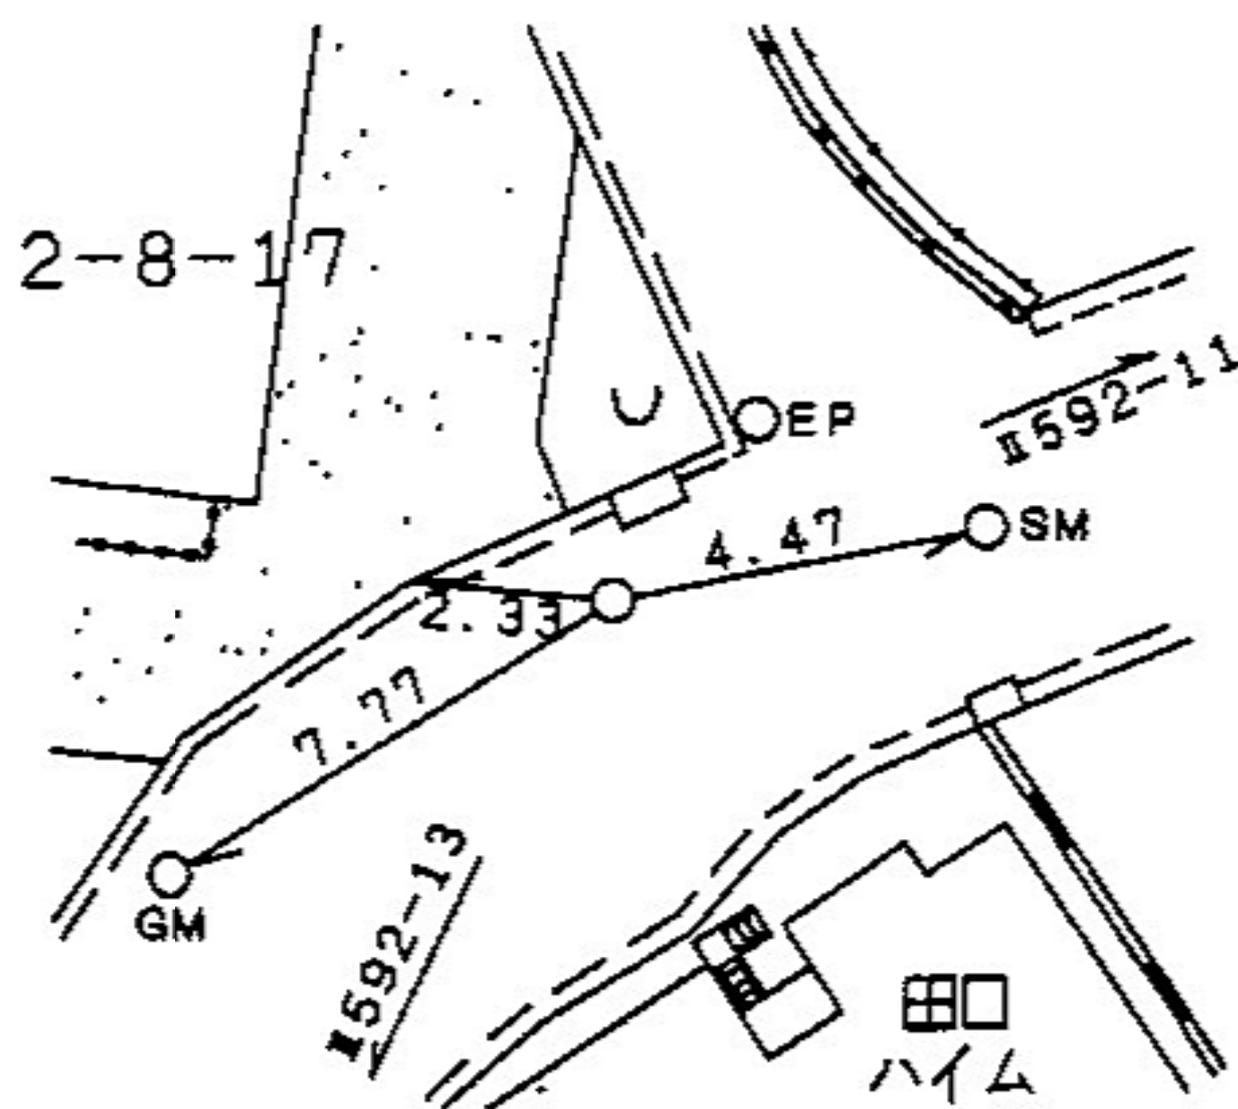


線番号	点番号	標識ノ種類
-----	-----	-------


Ⅱ592	13	金属標 ・鋳・木杭
------	----	---

要 図	キザミ
-----	-----

磯子区杉田三丁目二九一四一番地先

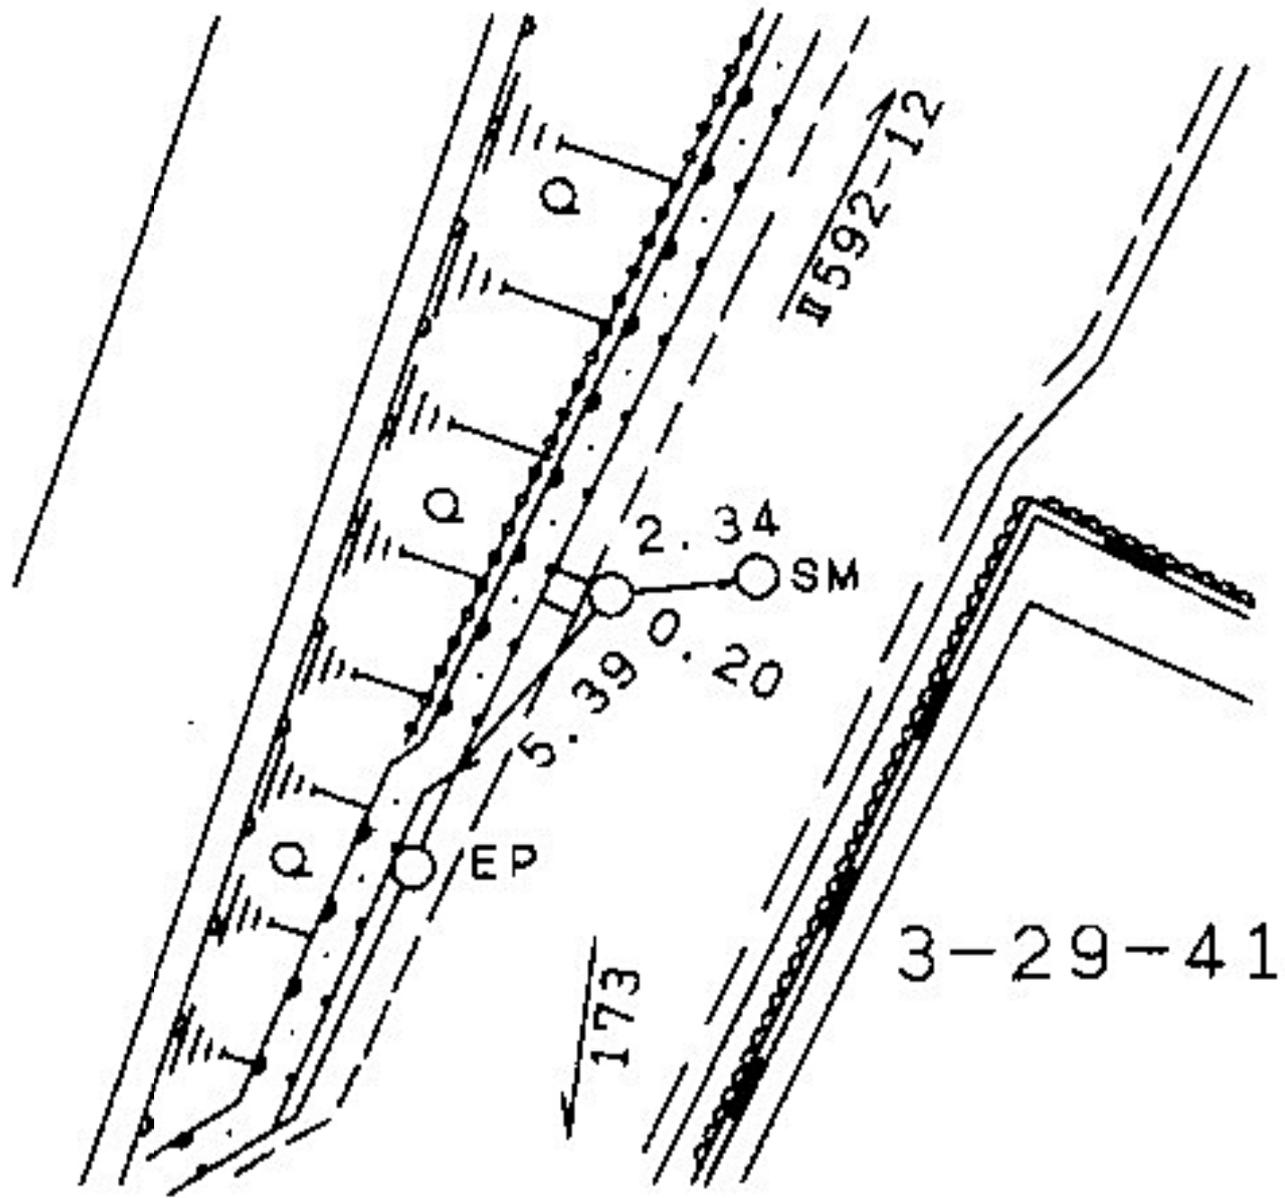


線番号	点番号	標識ノ種類	所在地
II 592	14	金属標。鋸。木杭 キザミ	磯子区中原三丁目七十一番地先
要 図			

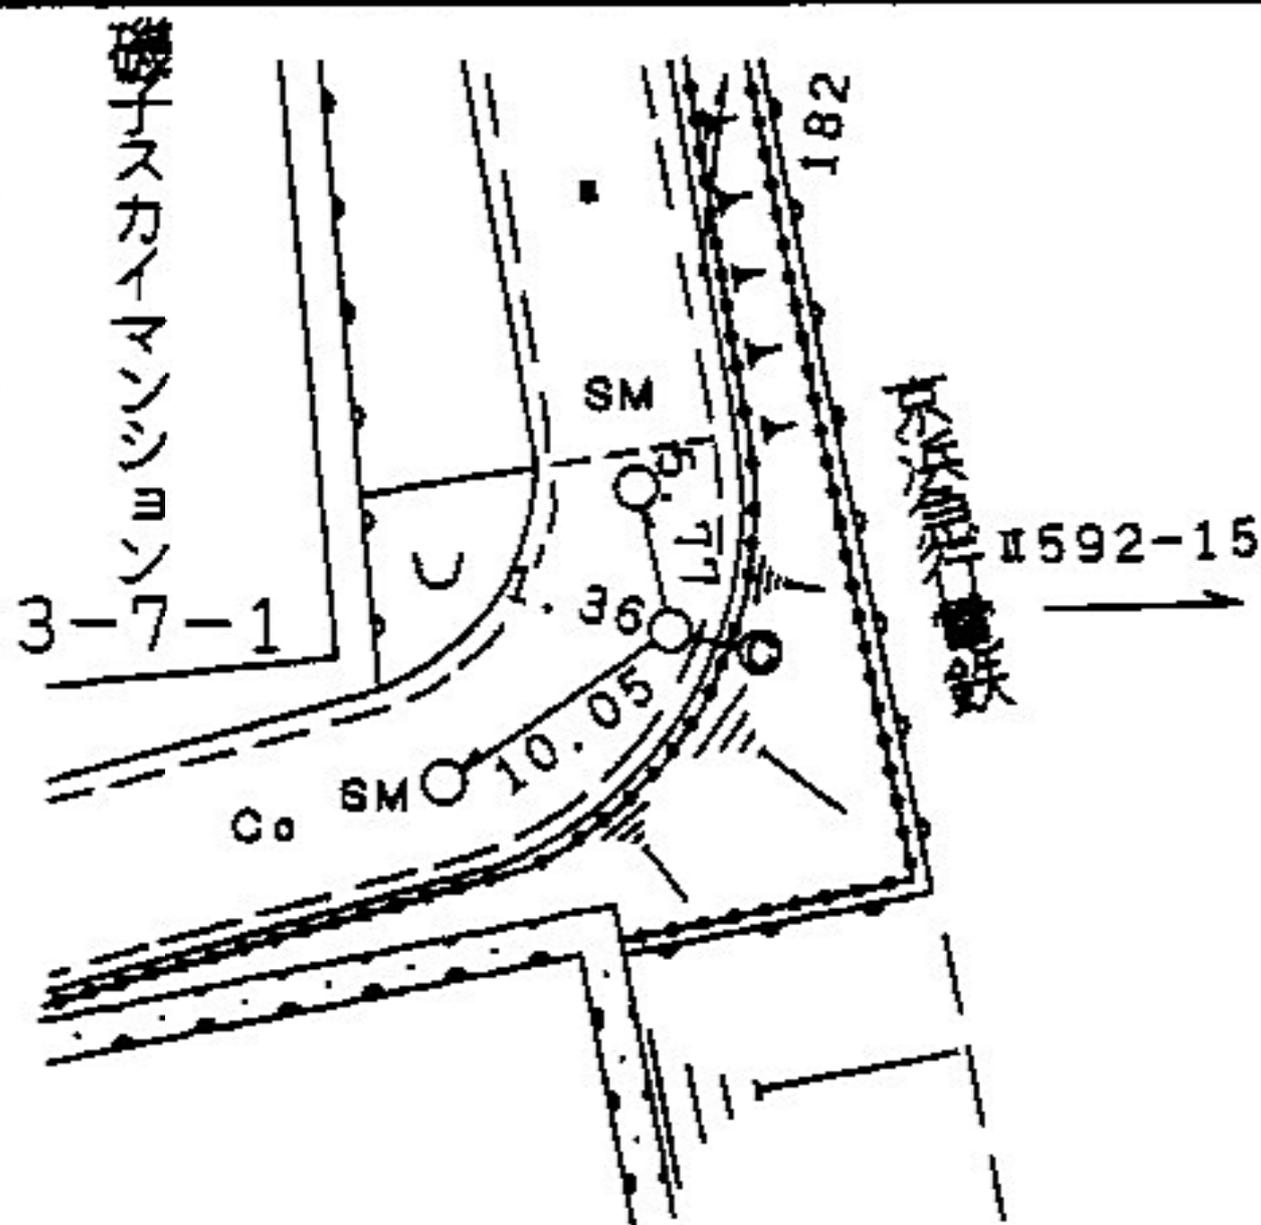

線番号	点番号	標識ノ種類	所在地
-----	-----	-------	-----


Ⅱ592	15	金属標・鋸・木杭 キザミ	磯子区中原一丁目七―一三番地先
要 図			

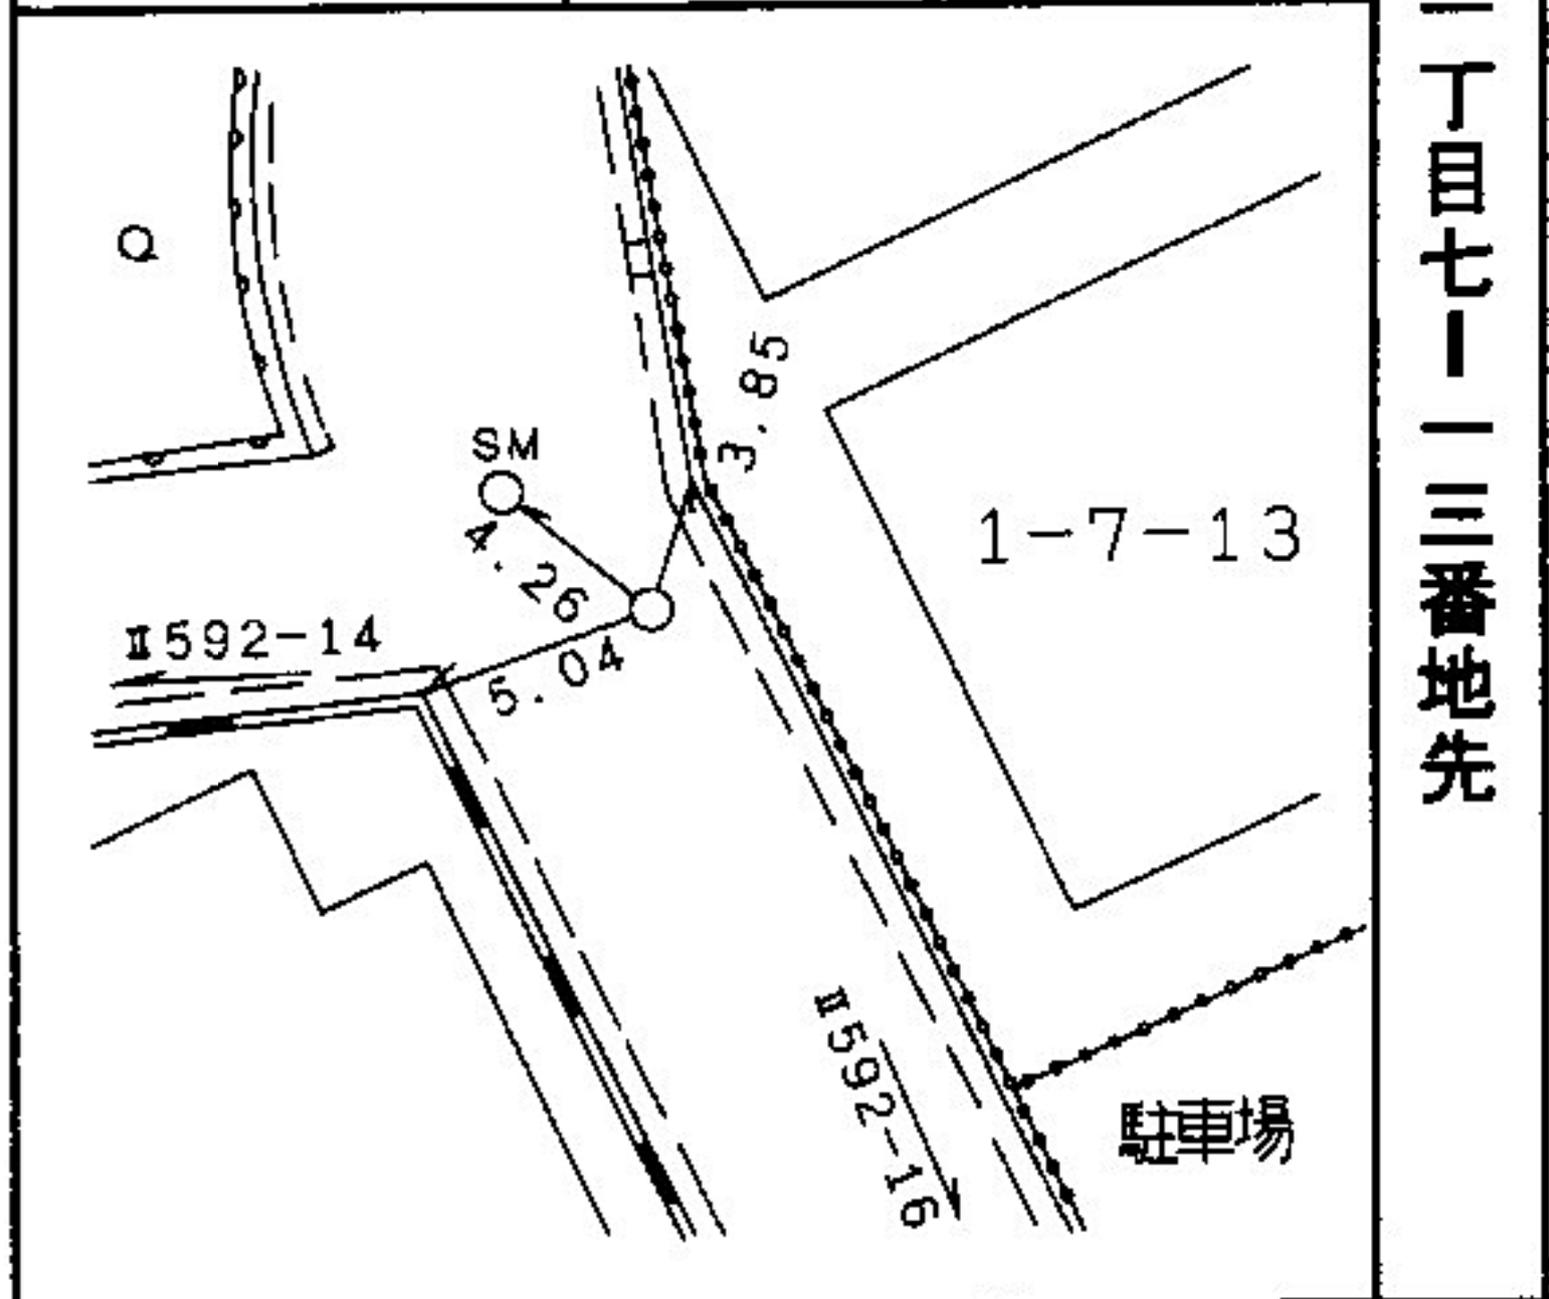

線番号	点番号	標識ノ種類	所在地
-----	-----	-------	-----

Ⅱ592	16	金属標 ・鋳・木杭 キザミ	磯子区中原二丁目一〇一三番地先
------	----	--	-----------------

要 図	キザミ	
-----	-----	--

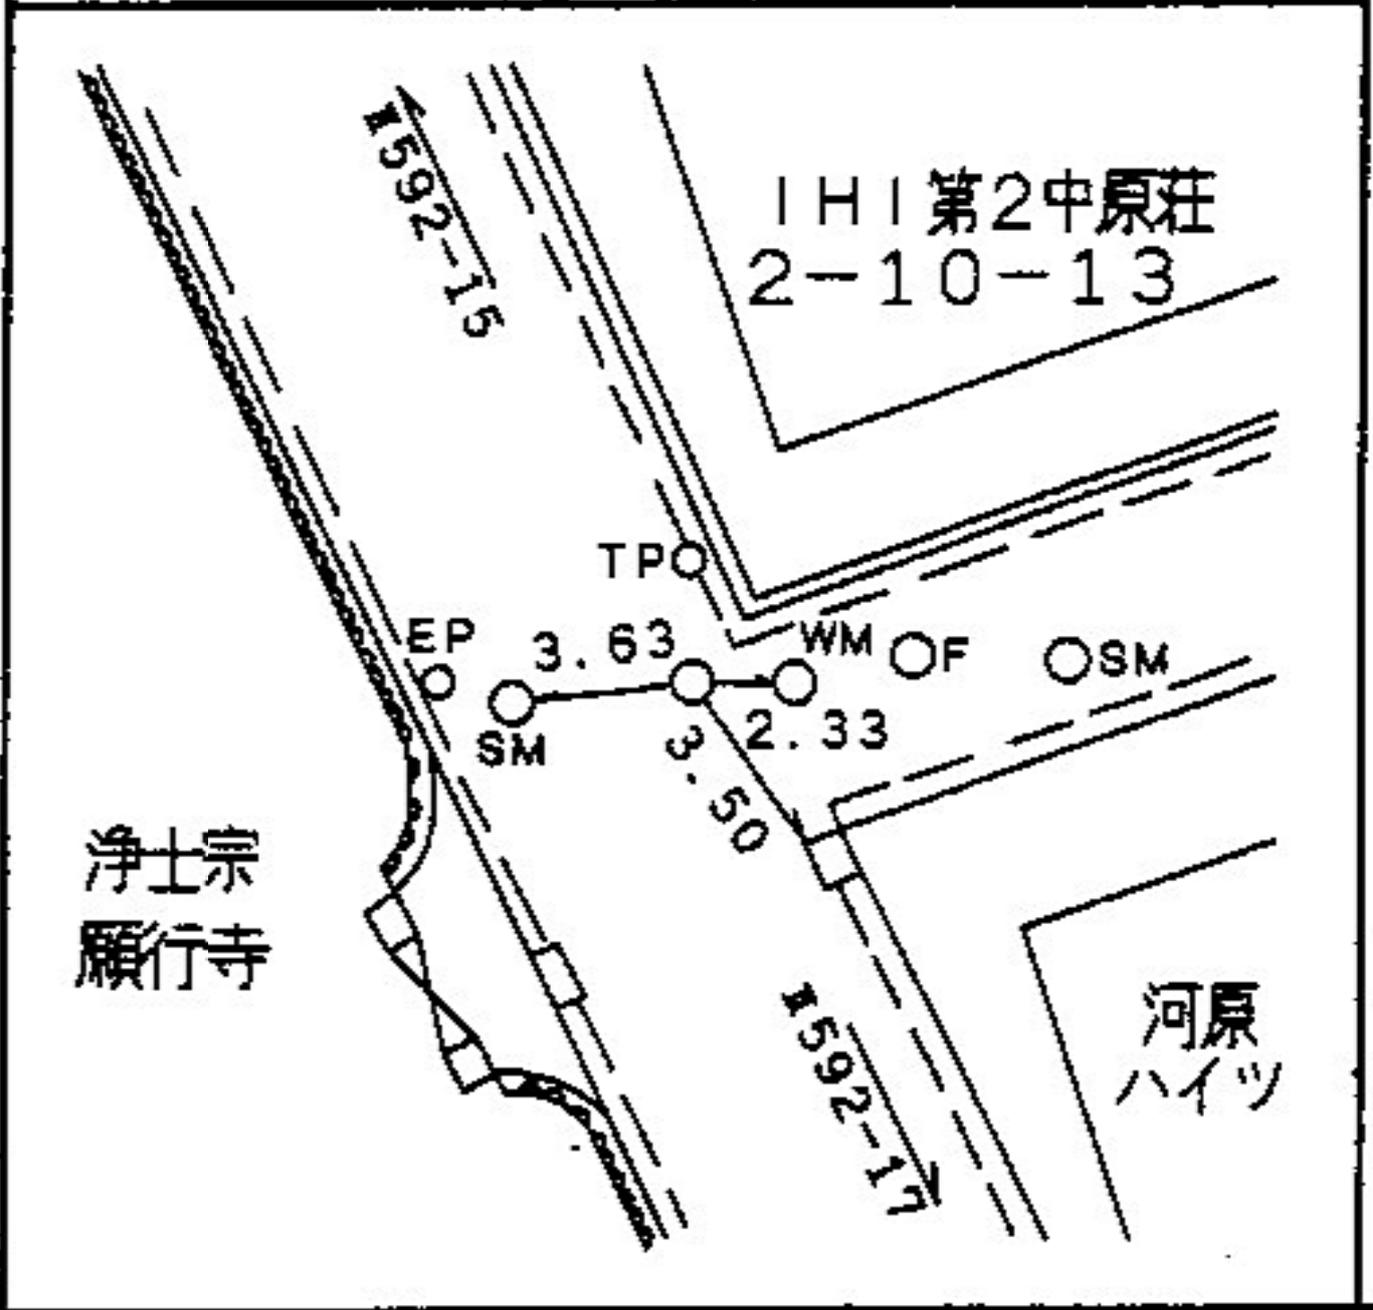

磯子区中原二丁目一〇一三番地先

所在地

磯子区中原二丁目二二―二三番地先

標識ノ種類

点番号

線番号


Ⅱ592

17

金属標・鋳・木杭

要 図


キザミ

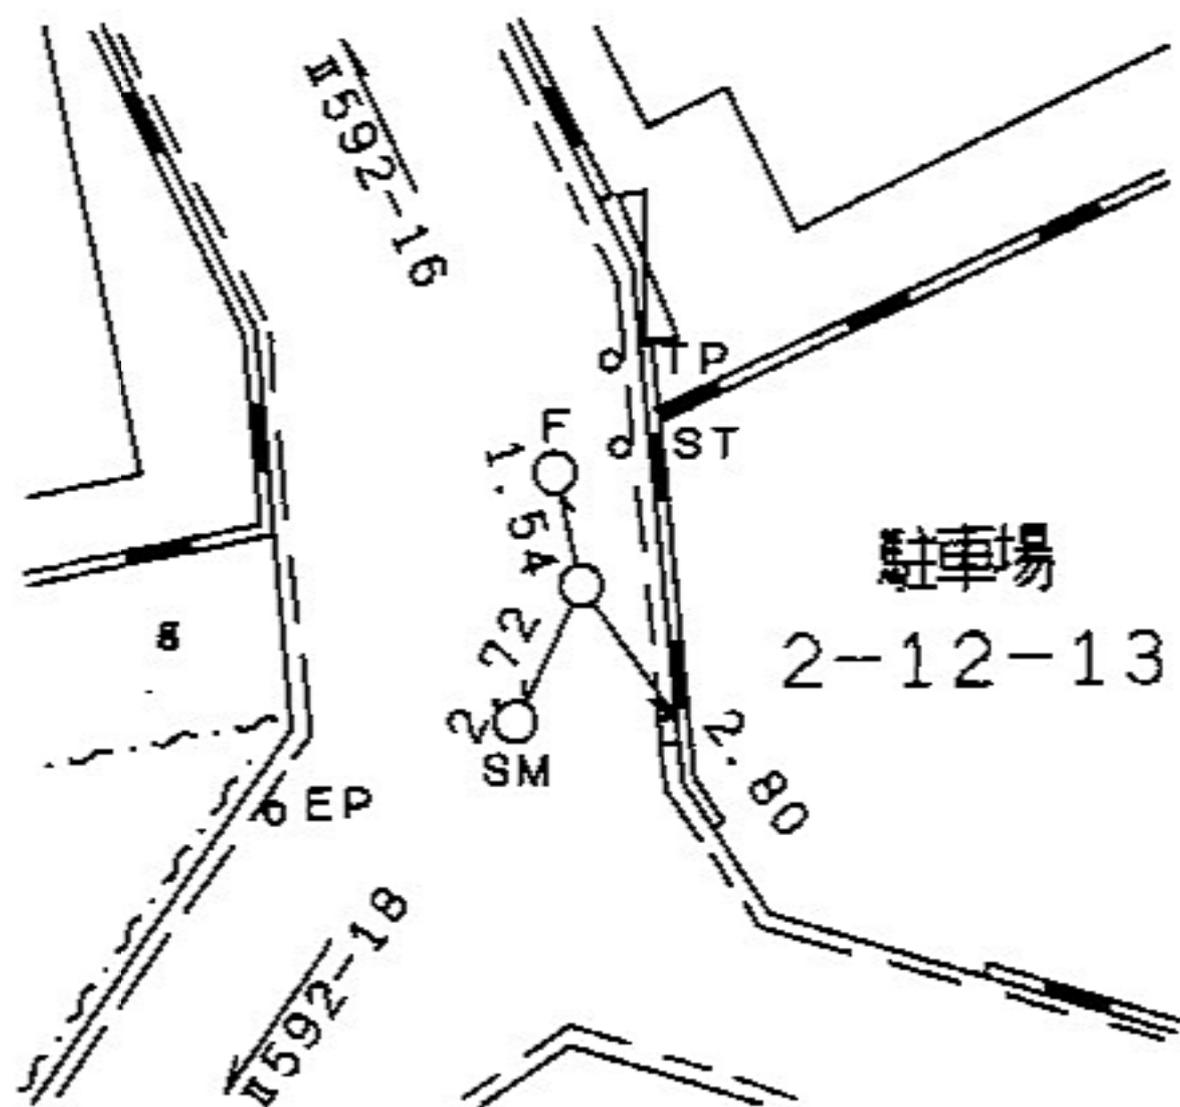

線番号	点番号	標識ノ種類	所在地
-----	-----	-------	-----

Ⅱ592	19	金属標・鋳・木杭 キザミ	磯子区杉田一丁目二三一三番地先
------	----	-----------------	-----------------

要 図	
-----	--

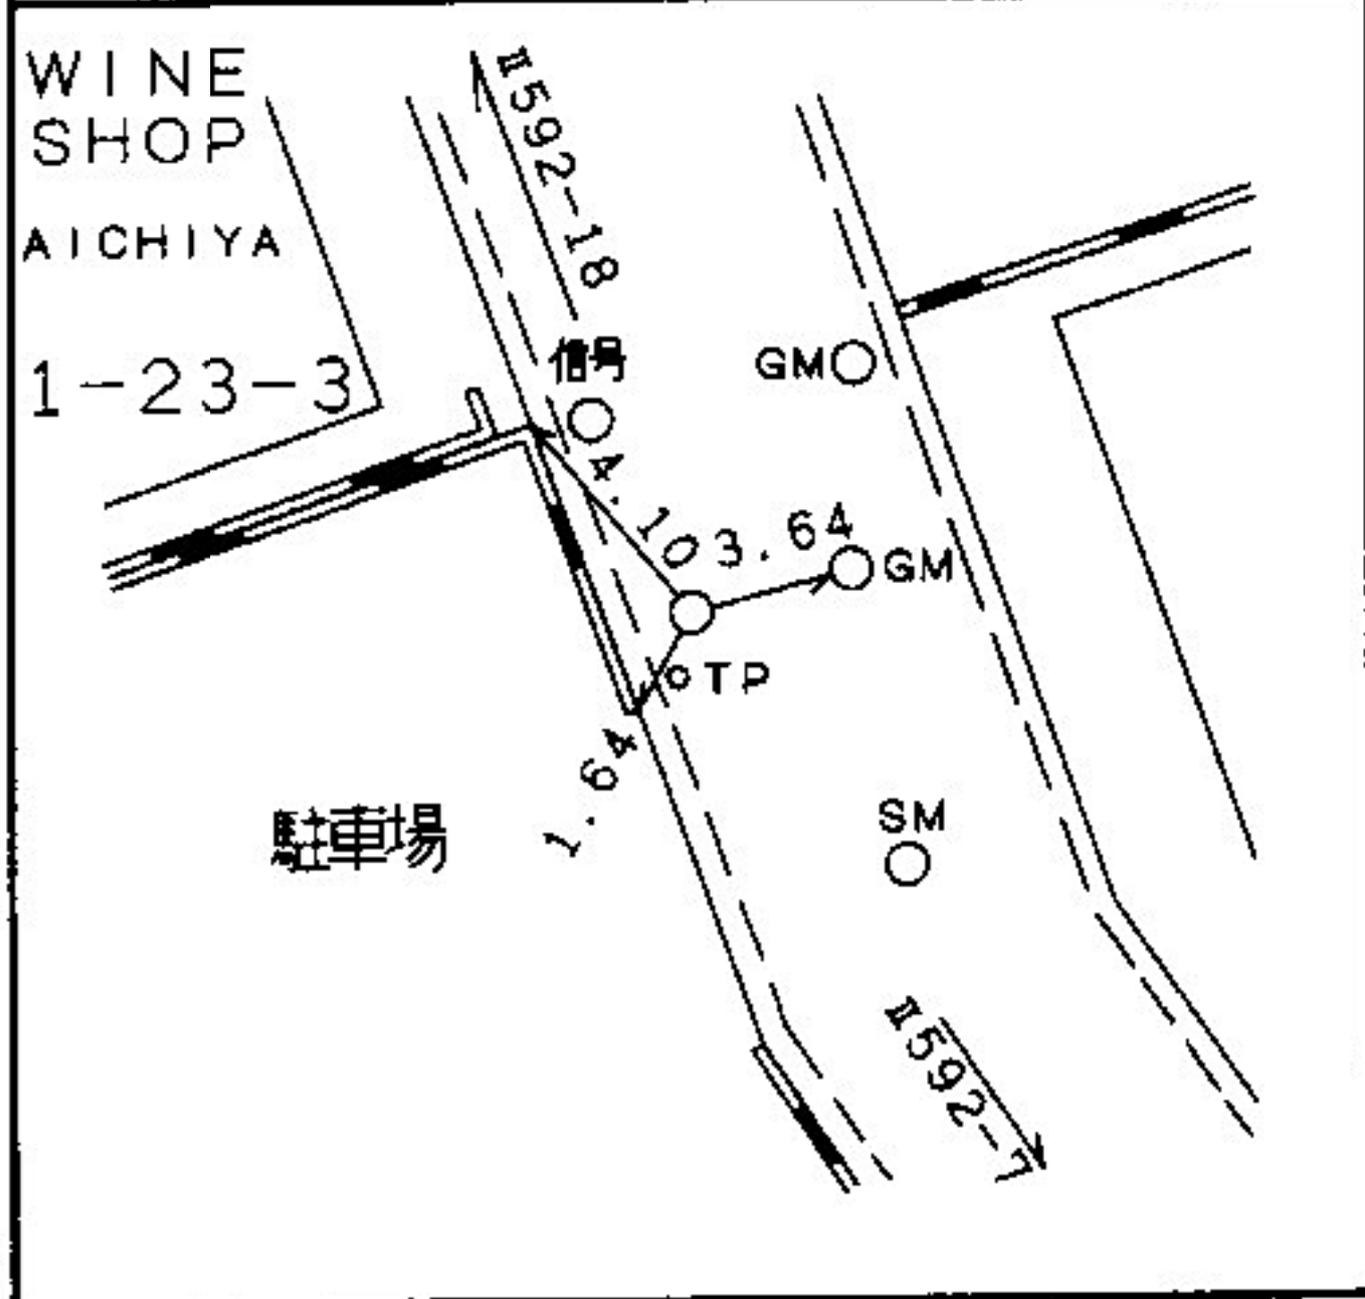

所在地

栄区小山台二丁目二二一七番地先

標識ノ種類

点番号

2


線番号

Ⅱ593

金属標・鉄・木杭

キザミ

要 図

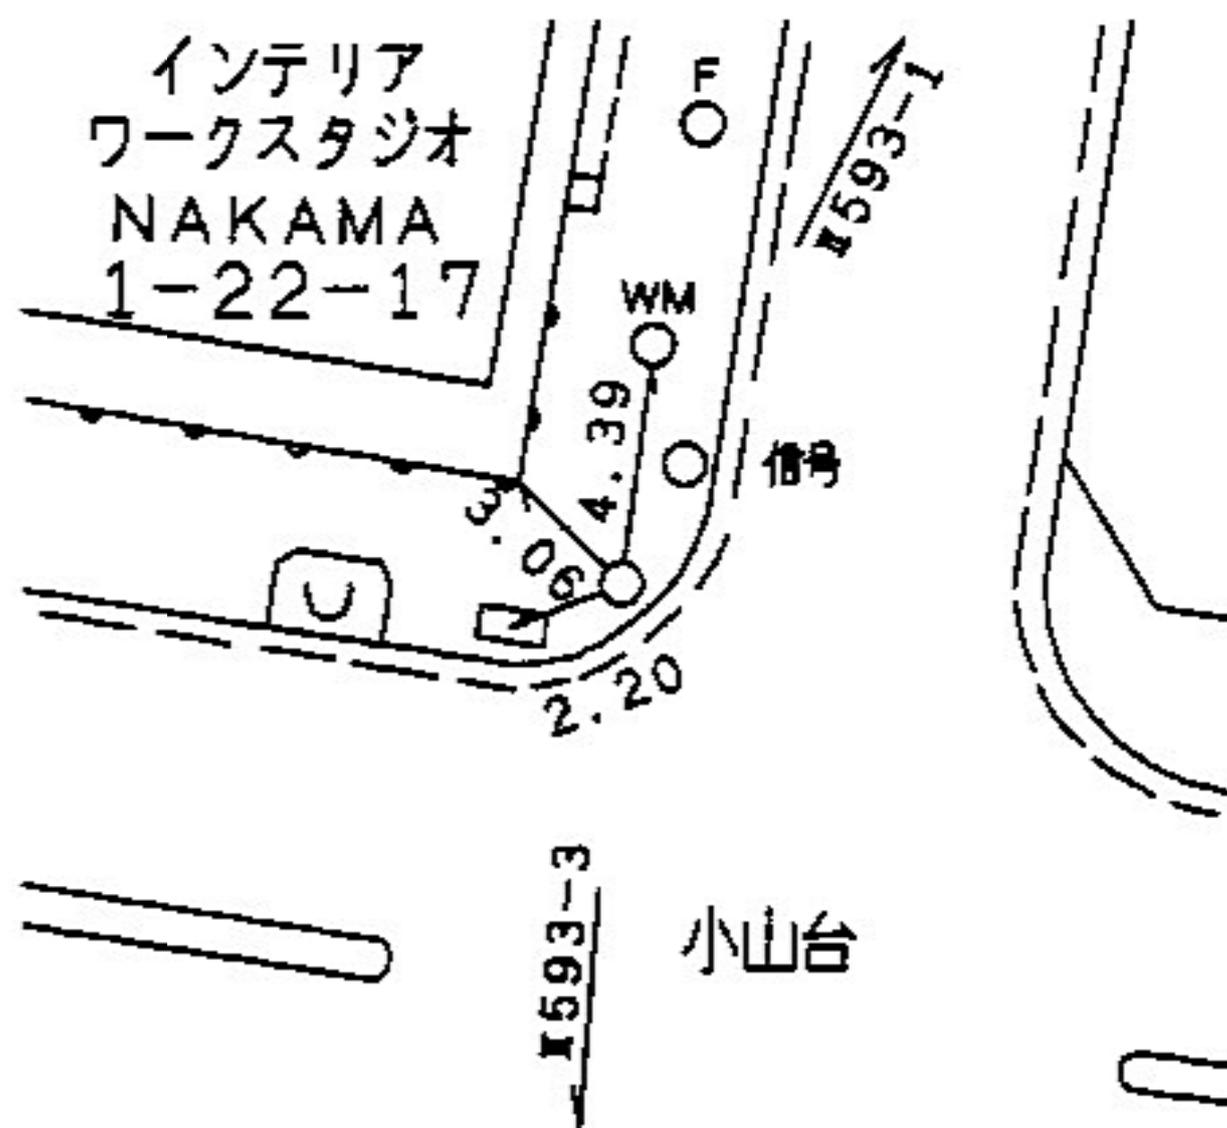

所在地

栄区小山台二丁目一三一一九番地先

標識ノ種類

金属標・鋳・木杭

キザミ


点番号

3


線番号

Ⅱ593


要 図

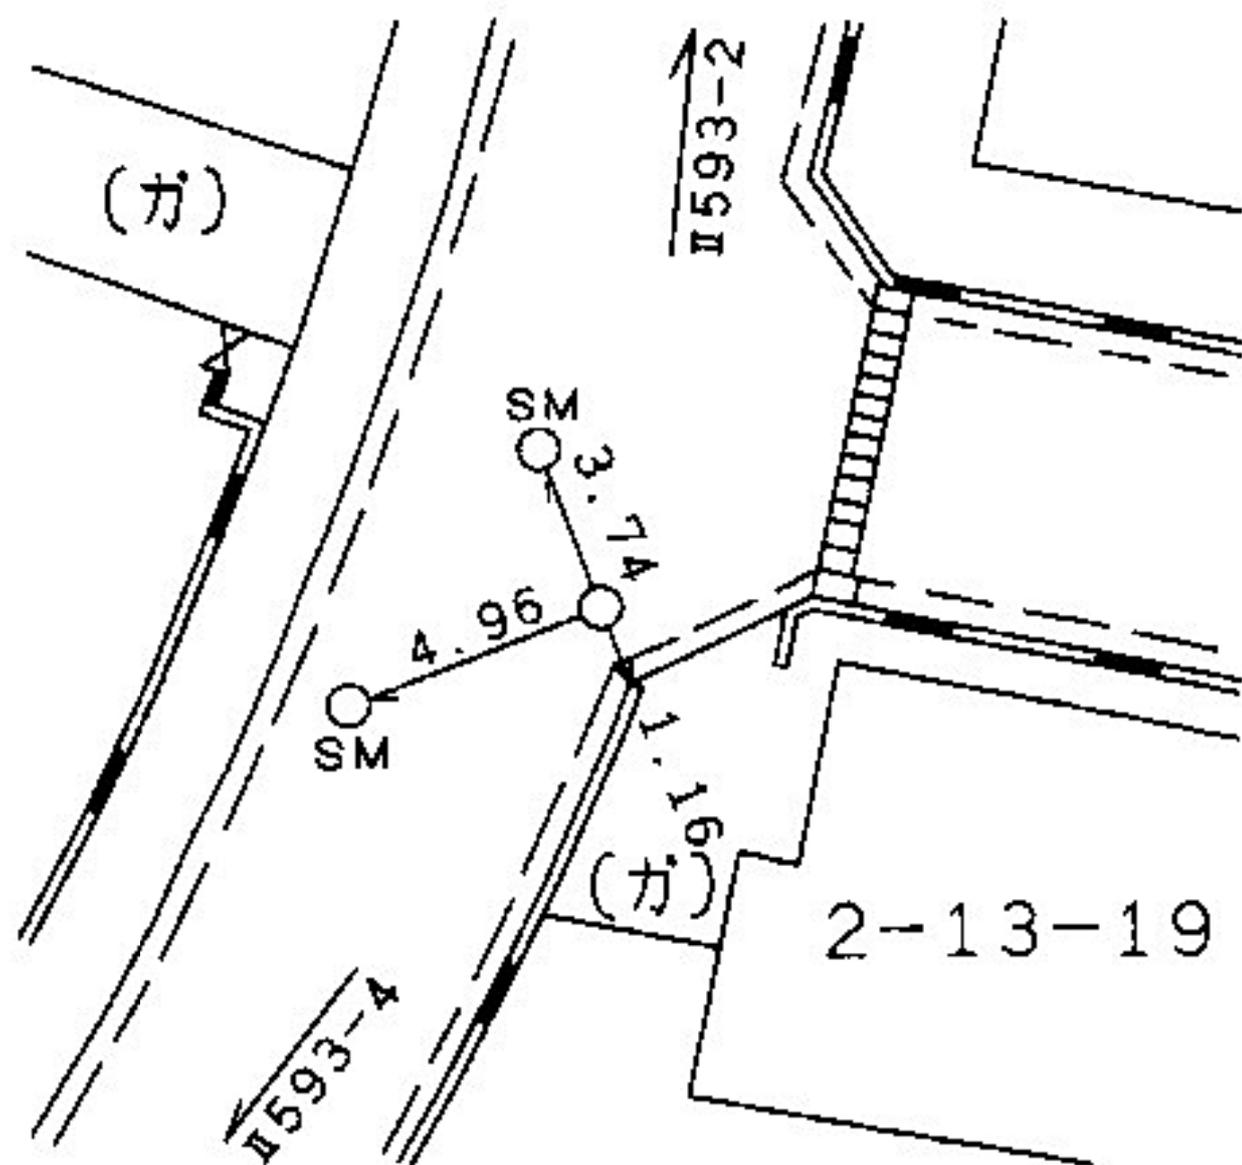

線番号	点番号	標識ノ種類	所在地
I593	5	金属標・鋳・木杭 キザミ	栄区小菅ヶ谷三丁目六五―二番地先
要 図			

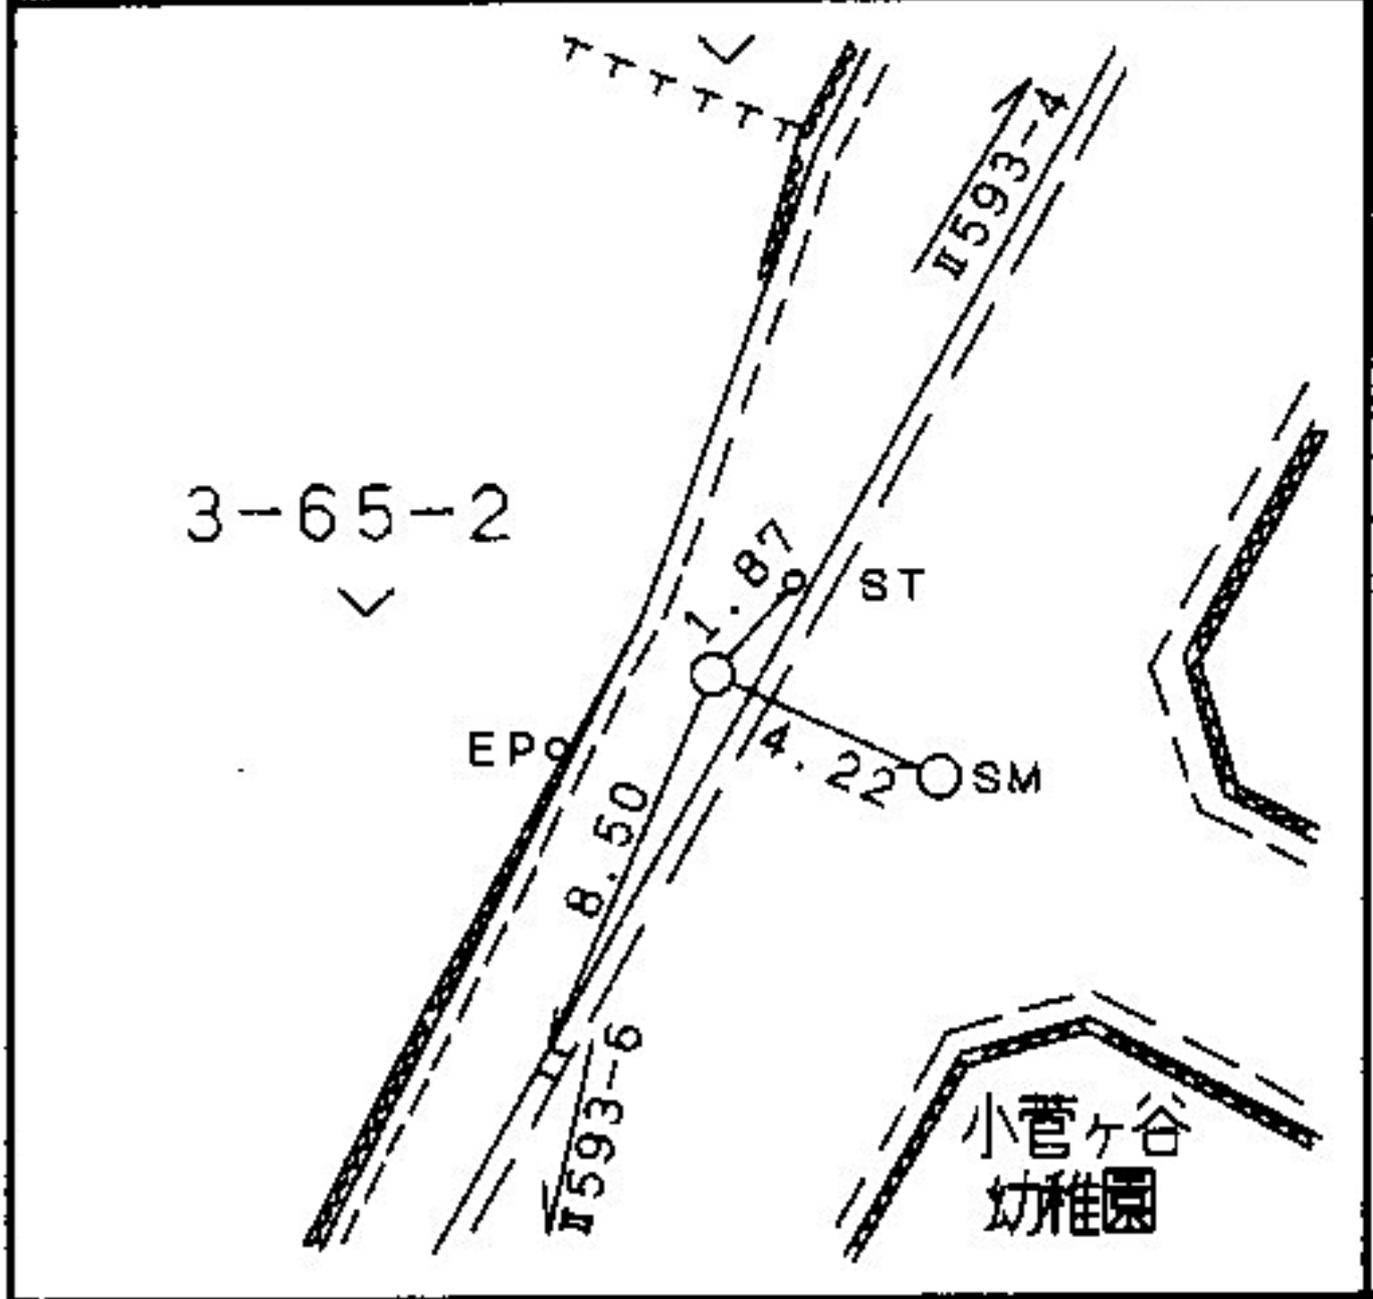


線番号	点番号	標識ノ種類	所在地
I 593	6	(金属標)・鉄・木杭 キザミ	栄区小菅ヶ谷三丁目六五―二四番地先
要 図			

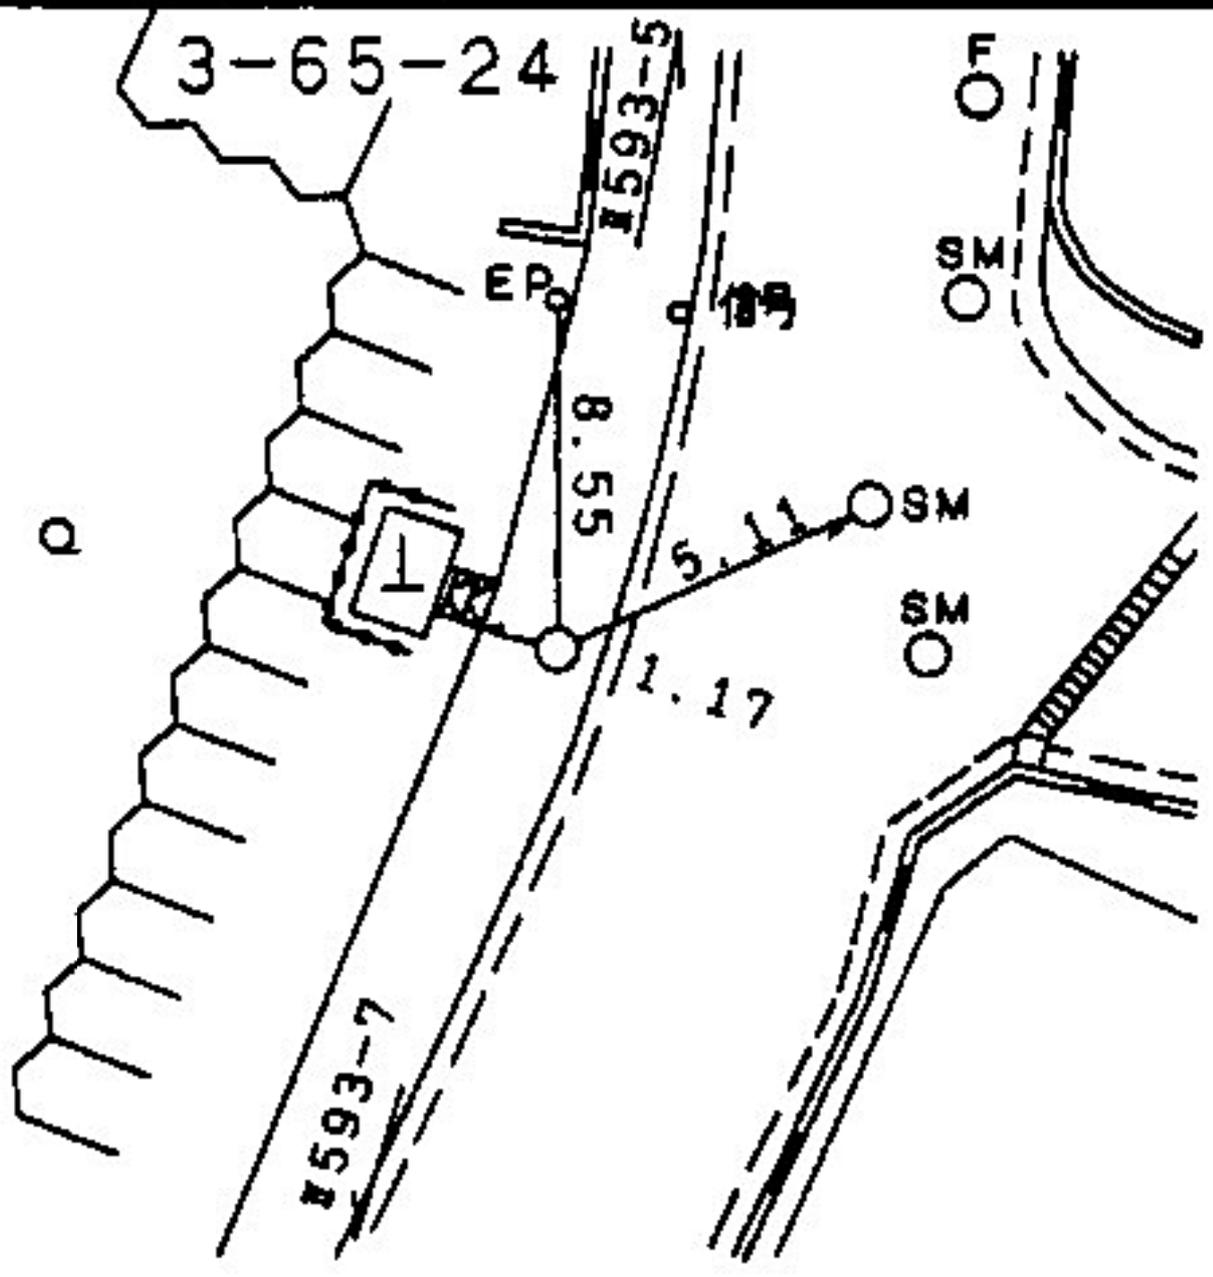

線番号	点番号	標識ノ種類	所在地
-----	-----	-------	-----

Ⅱ593	7	金属標・鋳・木杭 キザミ
------	---	-----------------

要 図	
-----	--

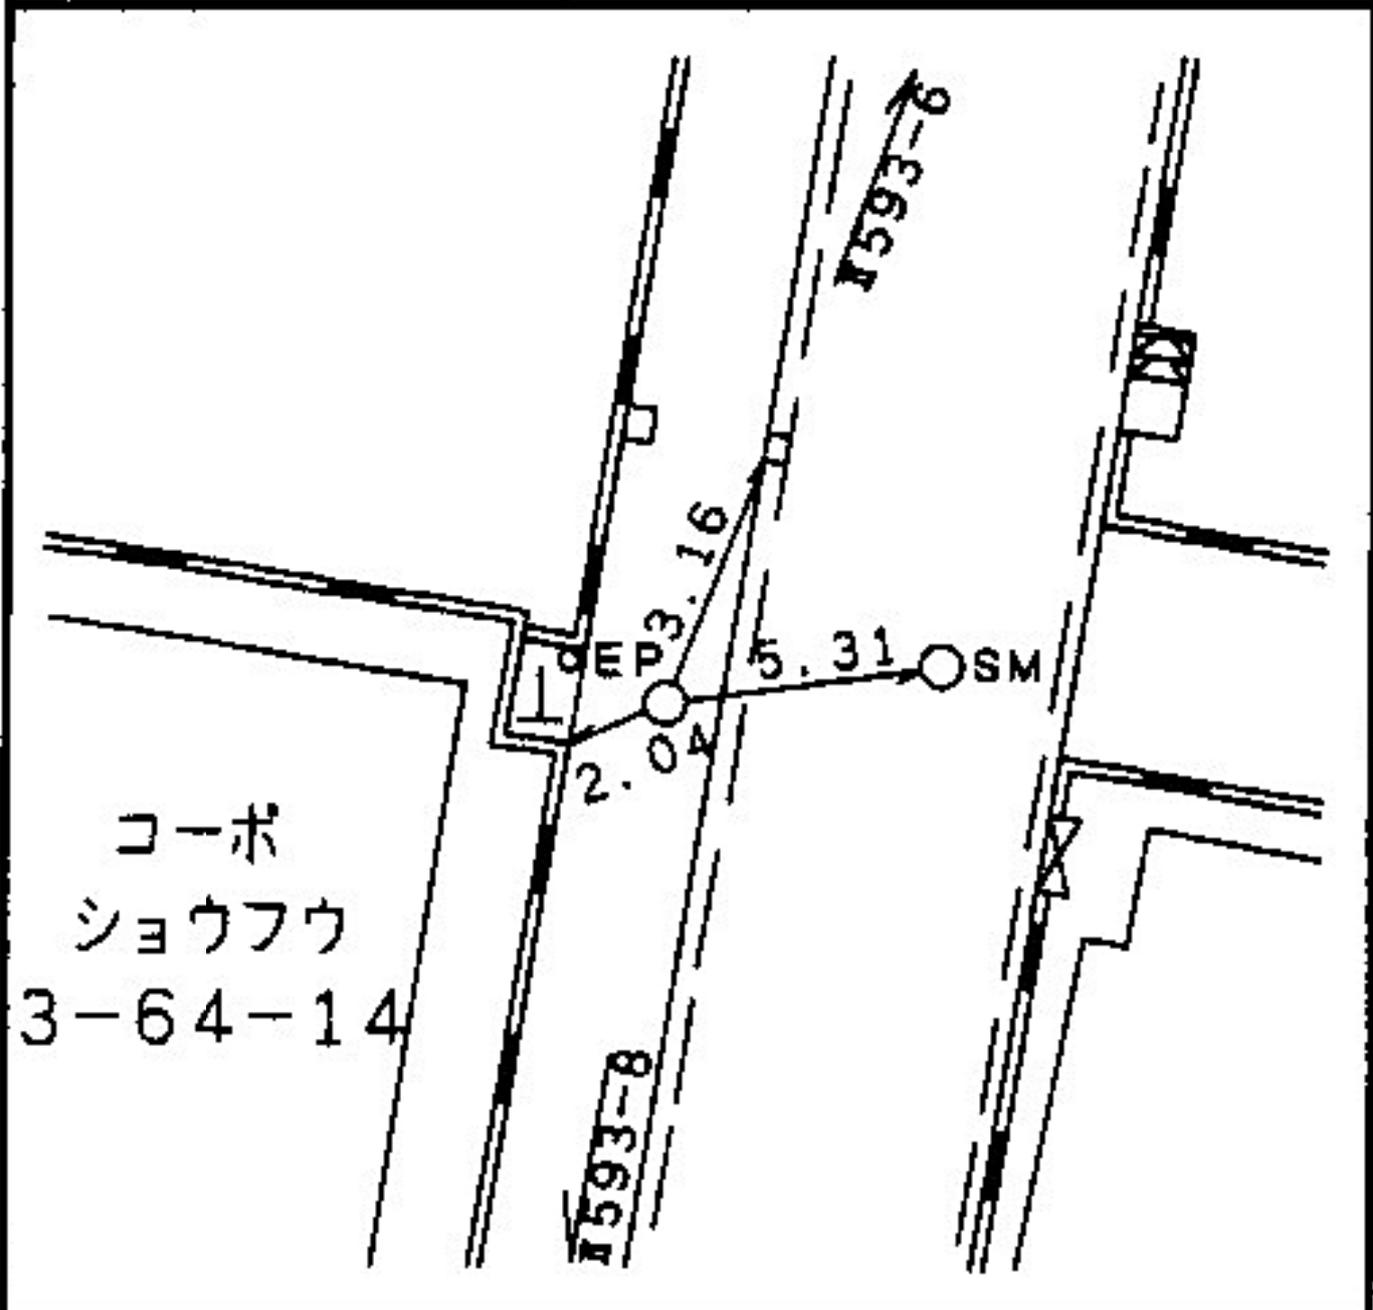


栄区小菅ヶ谷三丁目六四一四番地先

線番号	点番号	標識ノ種類	所在地
-----	-----	-------	-----

Ⅱ593	8	金属標・鋺・木杭 キザミ	栄区小菅ヶ谷三丁目六二―二番地先
------	---	-----------------	------------------

要 図

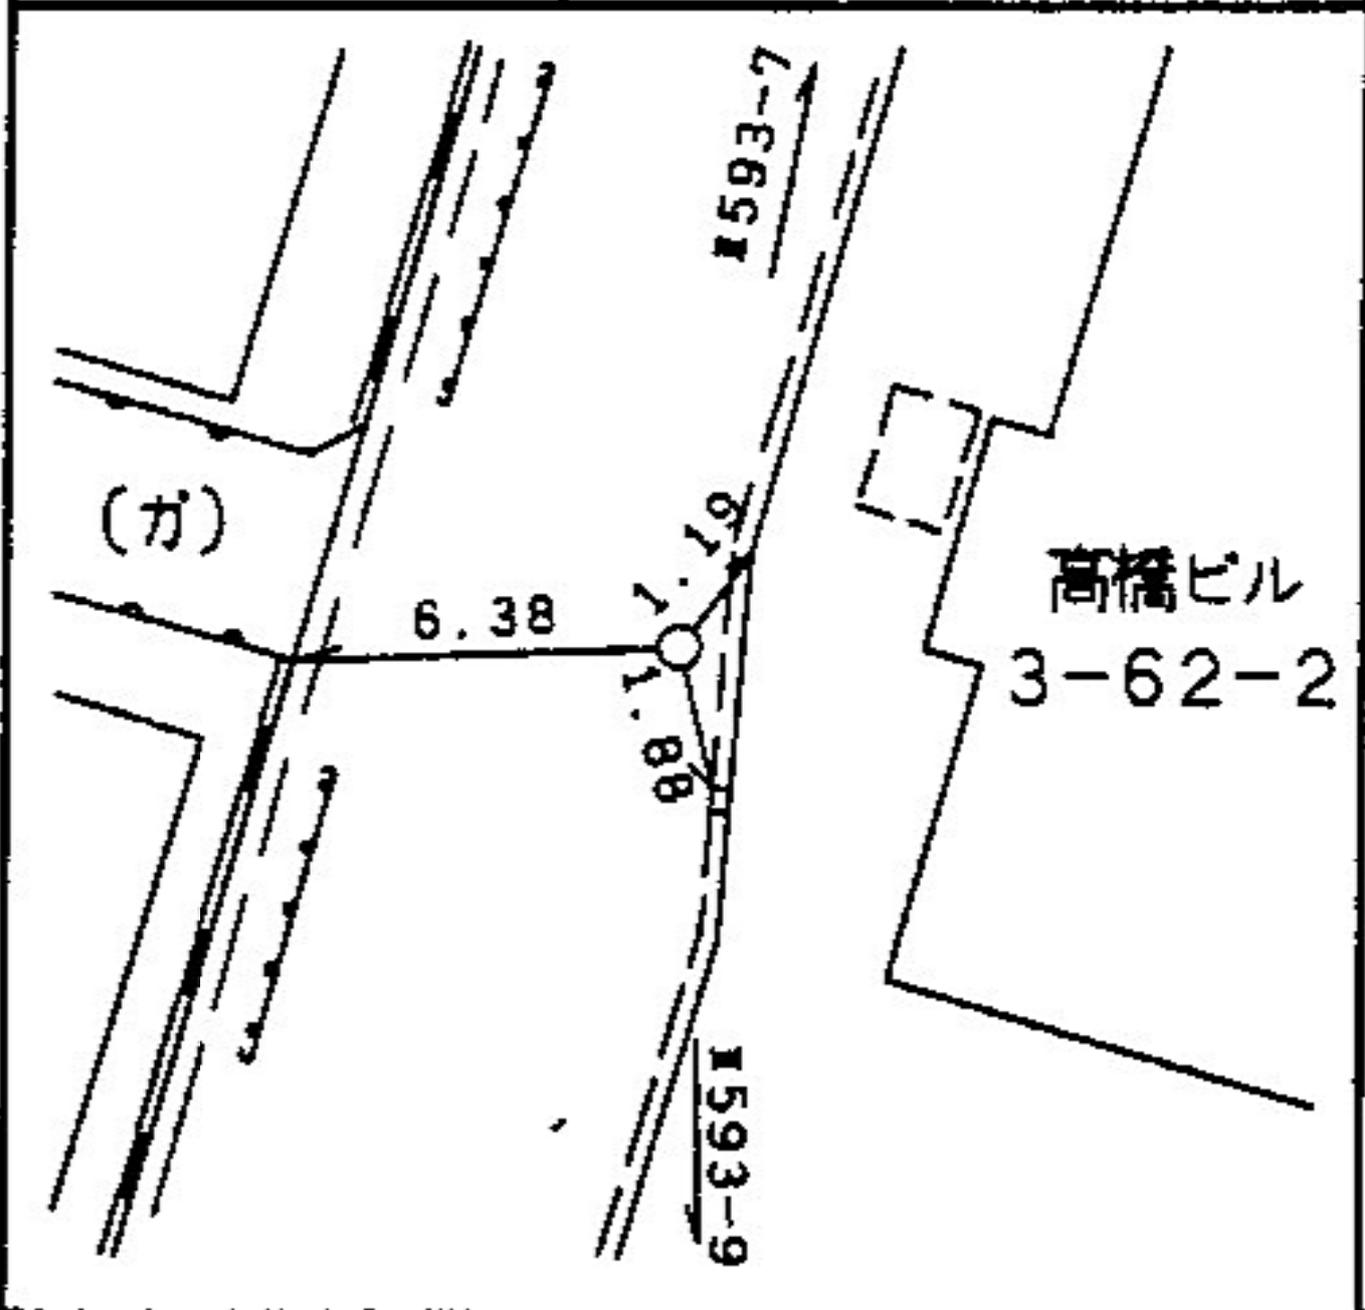

所在地

栄区小菅ヶ谷三丁目二二一八番地先

標識ノ種類

点番号

線番号


金属標・鋳・木杭

9

Ⅱ593

キザミ

要 図

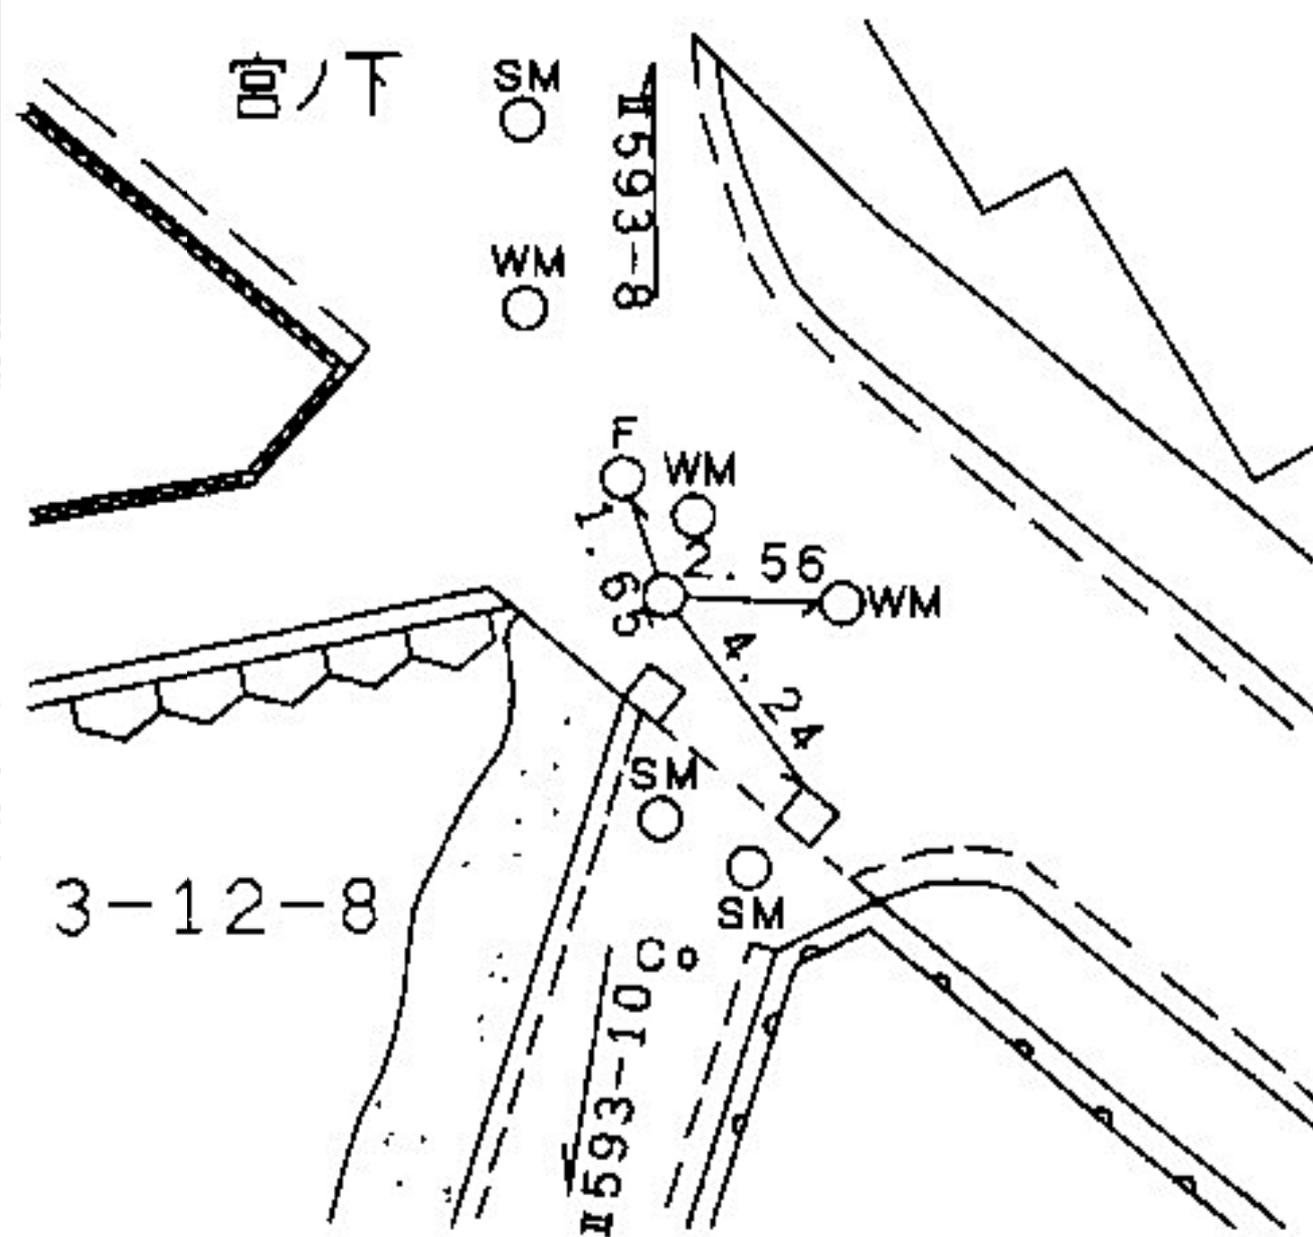

所在地

栄区小菅ヶ谷三丁目二七一八番地先

標識ノ種類

金属標・鉄・木杭

キザミ


点番号

10

線番号

Ⅱ593

要 図

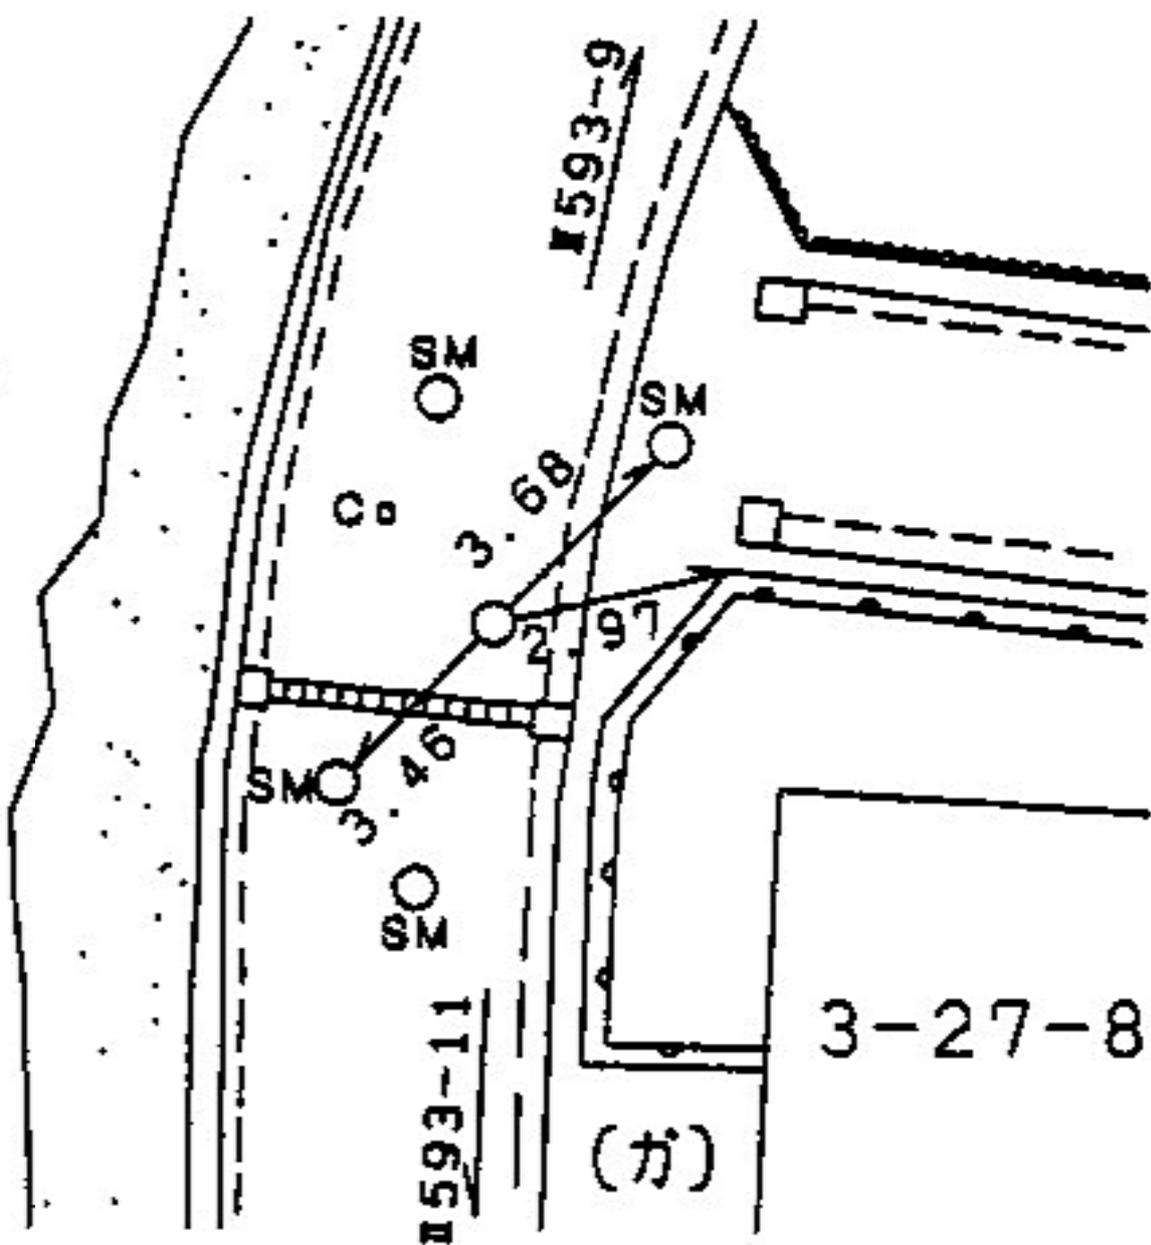

所在地

栄区小菅ヶ谷三丁目一三一三番地先

標識ノ種類

点番号

線番号


Ⅱ593

11

金属標・鋳・木杭

要 図

キザミ

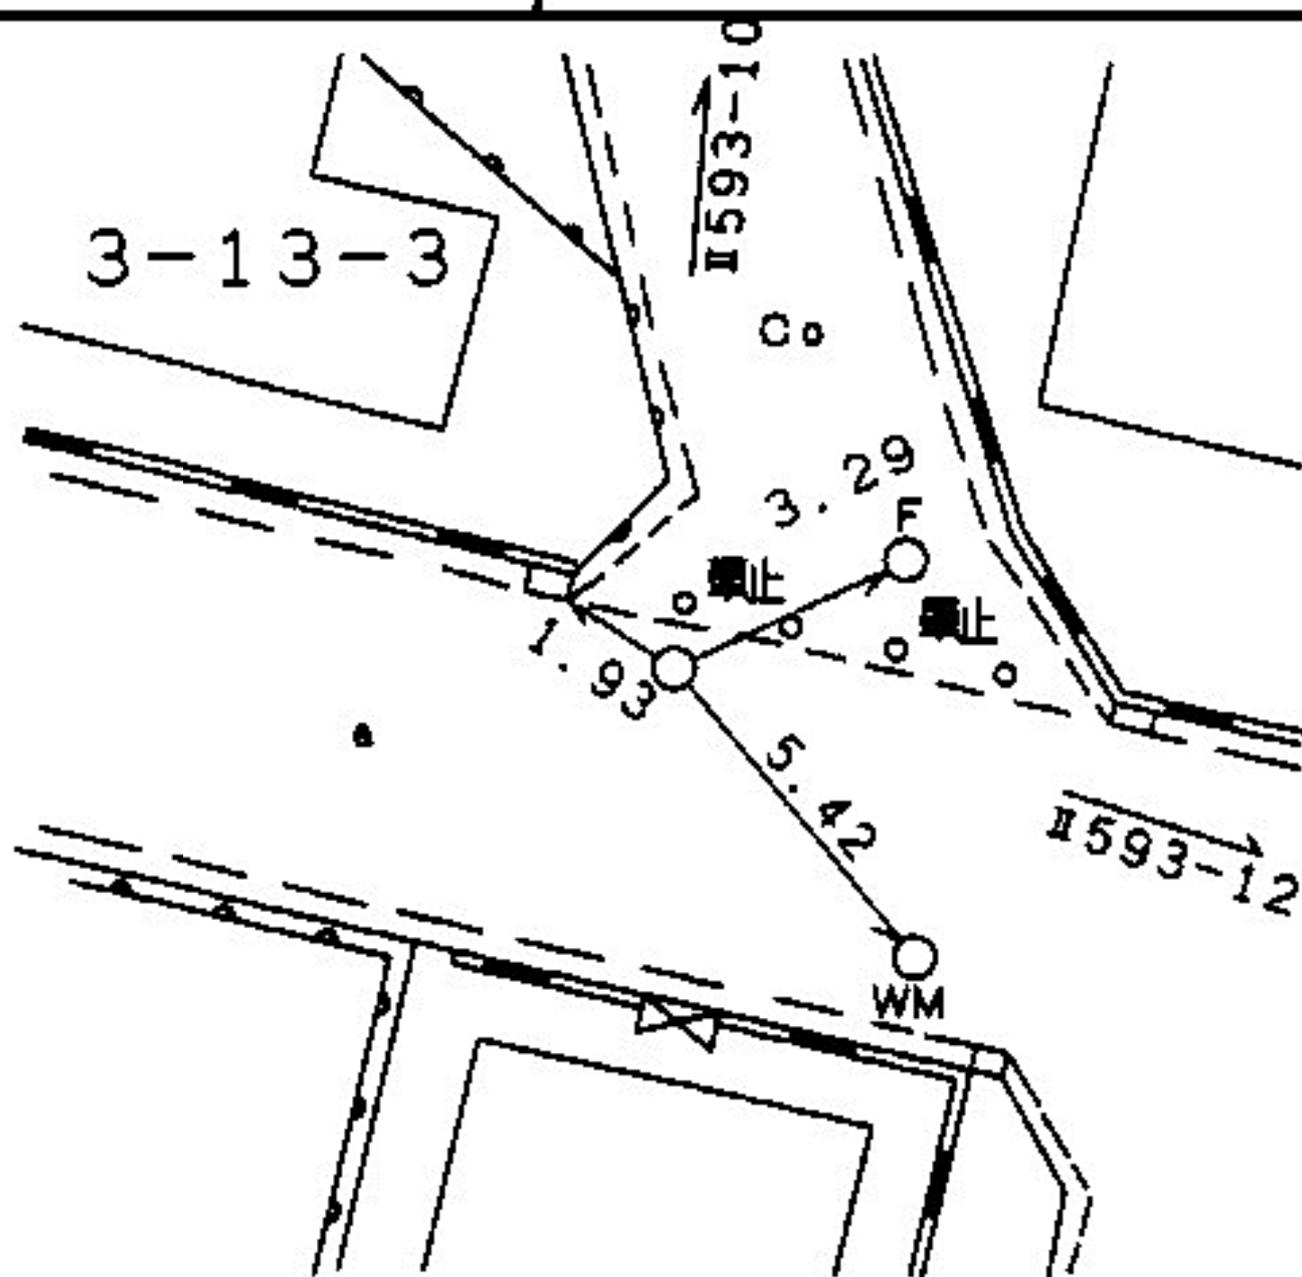

所在地

栄区小山台二丁目七十一番地先

標識ノ種類

点番号

線番号


13

Ⅱ593

金属標・鋳・木杭

キザミ


要 図

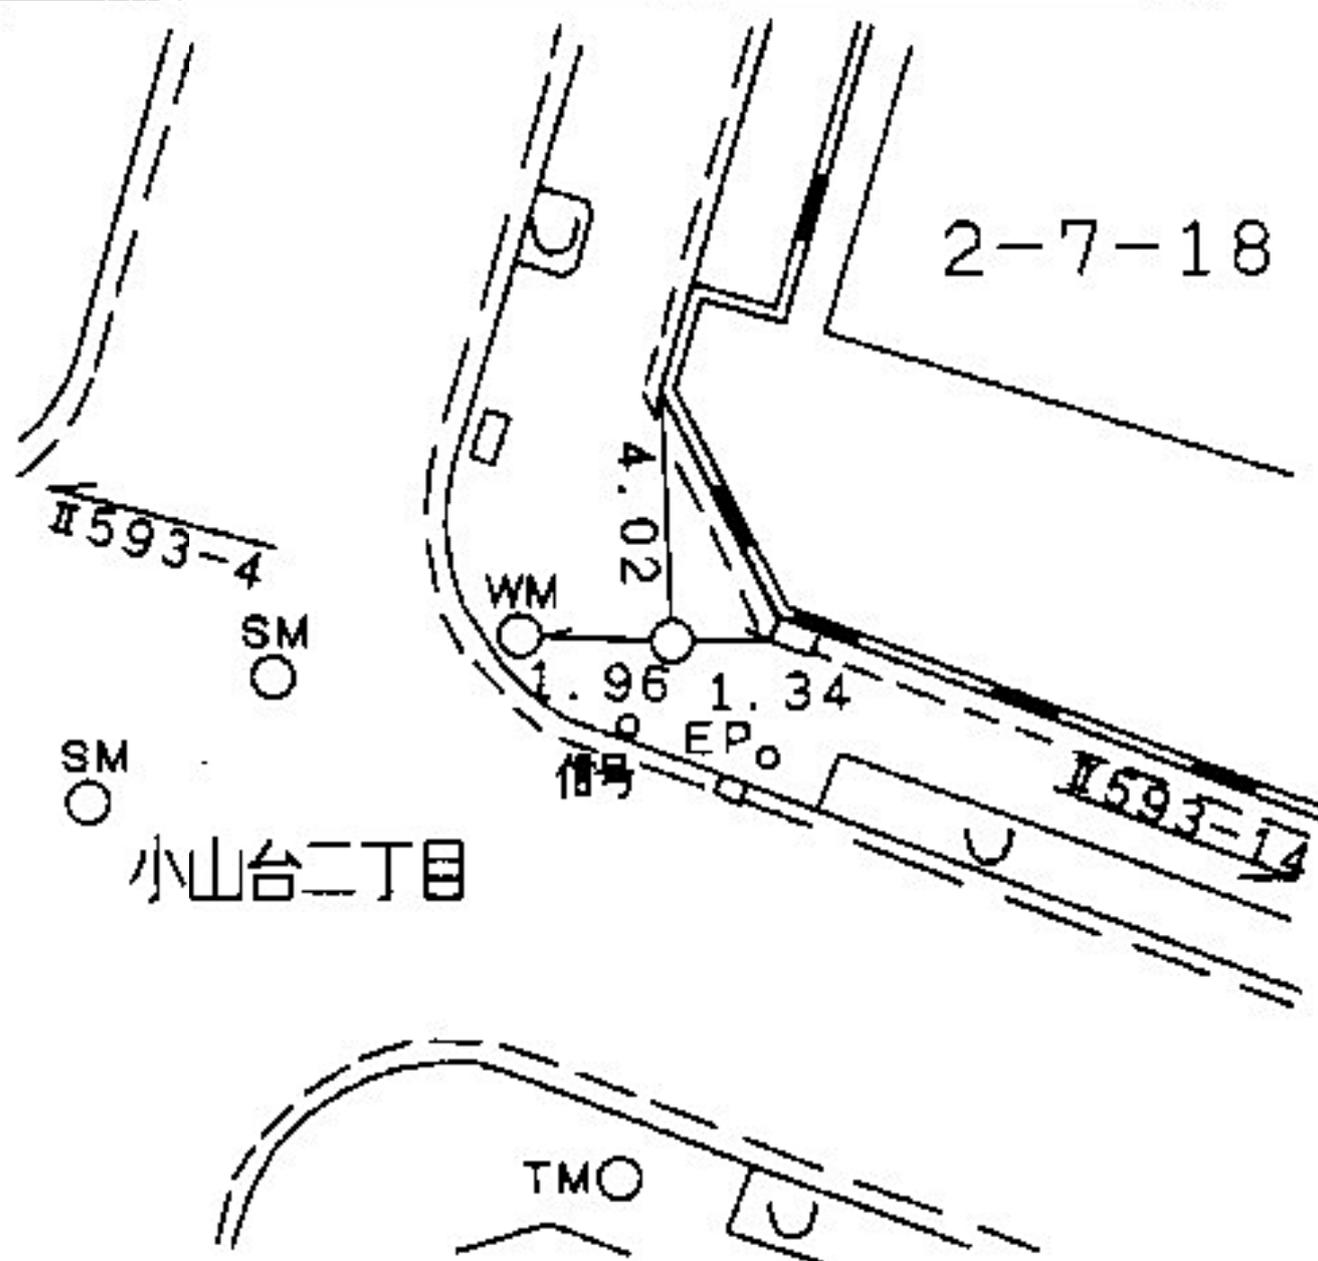

線番号	点番号	標識ノ種類	所在地
-----	-----	-------	-----

Ⅱ593	14	金属標・鋺・木杭 キザミ	港南区日野南六丁目四八番地先
------	----	-----------------	----------------

要 図	キザミ	
-----	-----	--

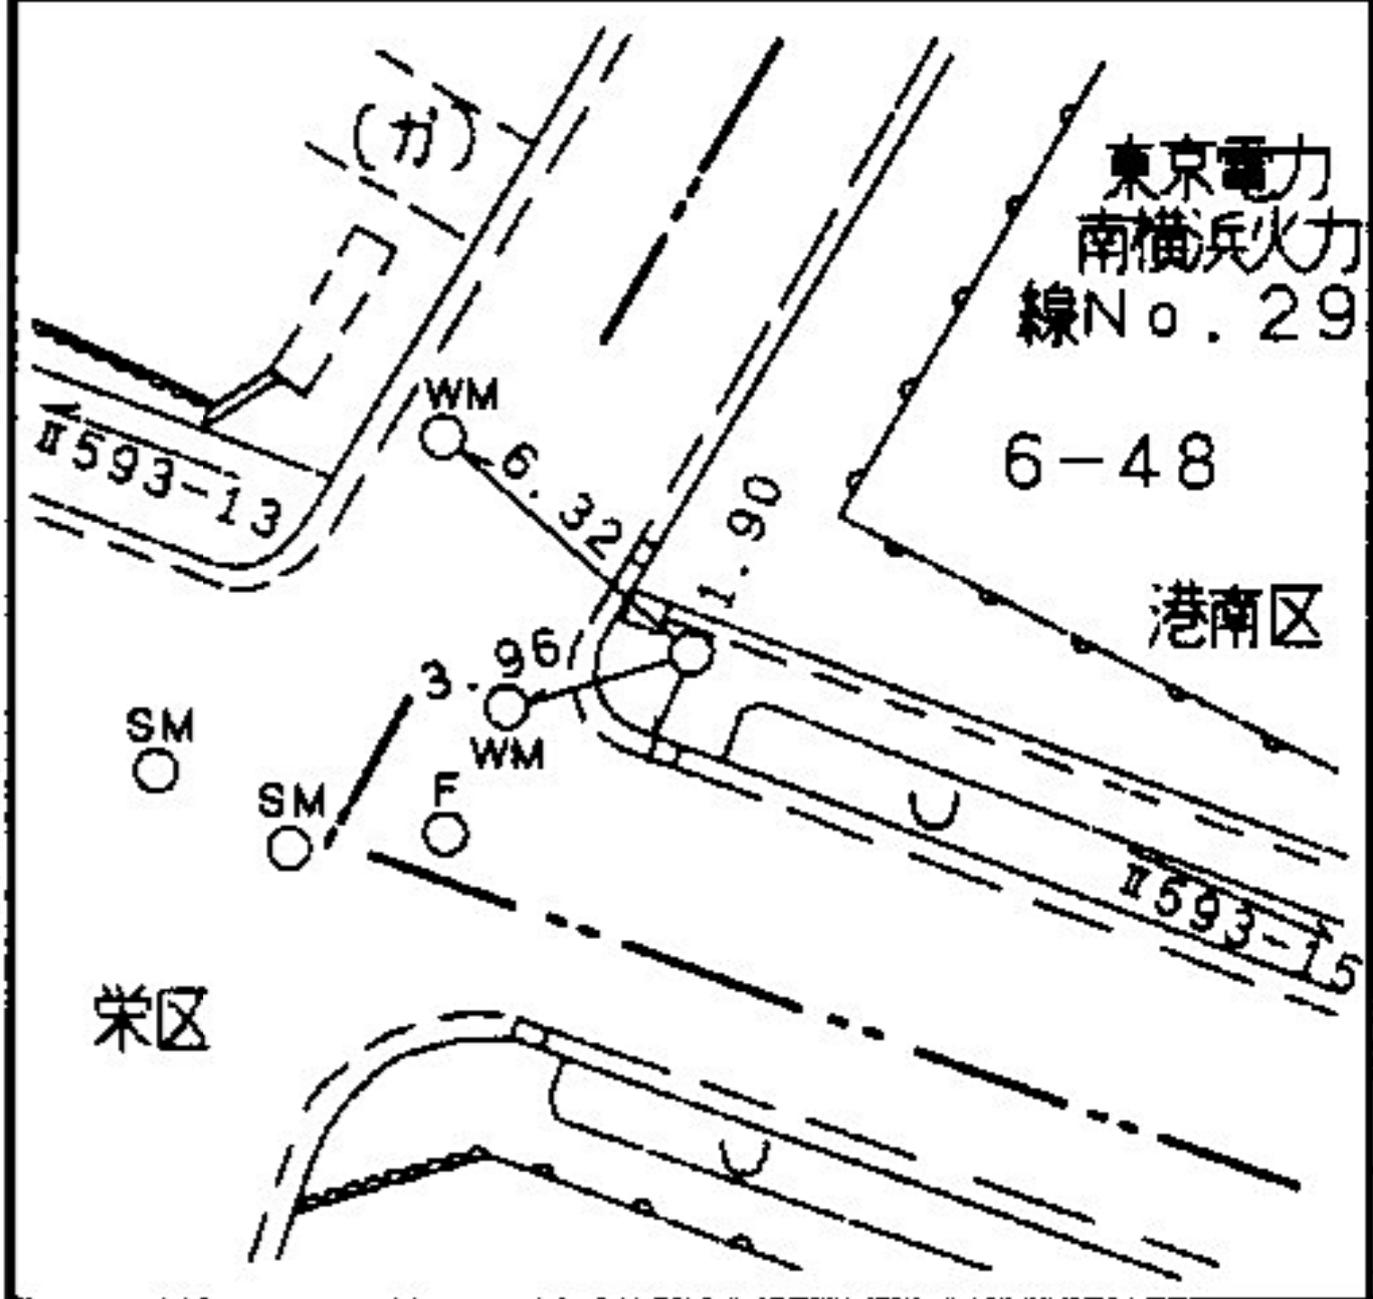

所在地

港南区日野南七丁目一一一三番地先

標識ノ種類

点番号

線番号


15

Ⅱ593

金属標・鋸・木杭

キザミ

要 図

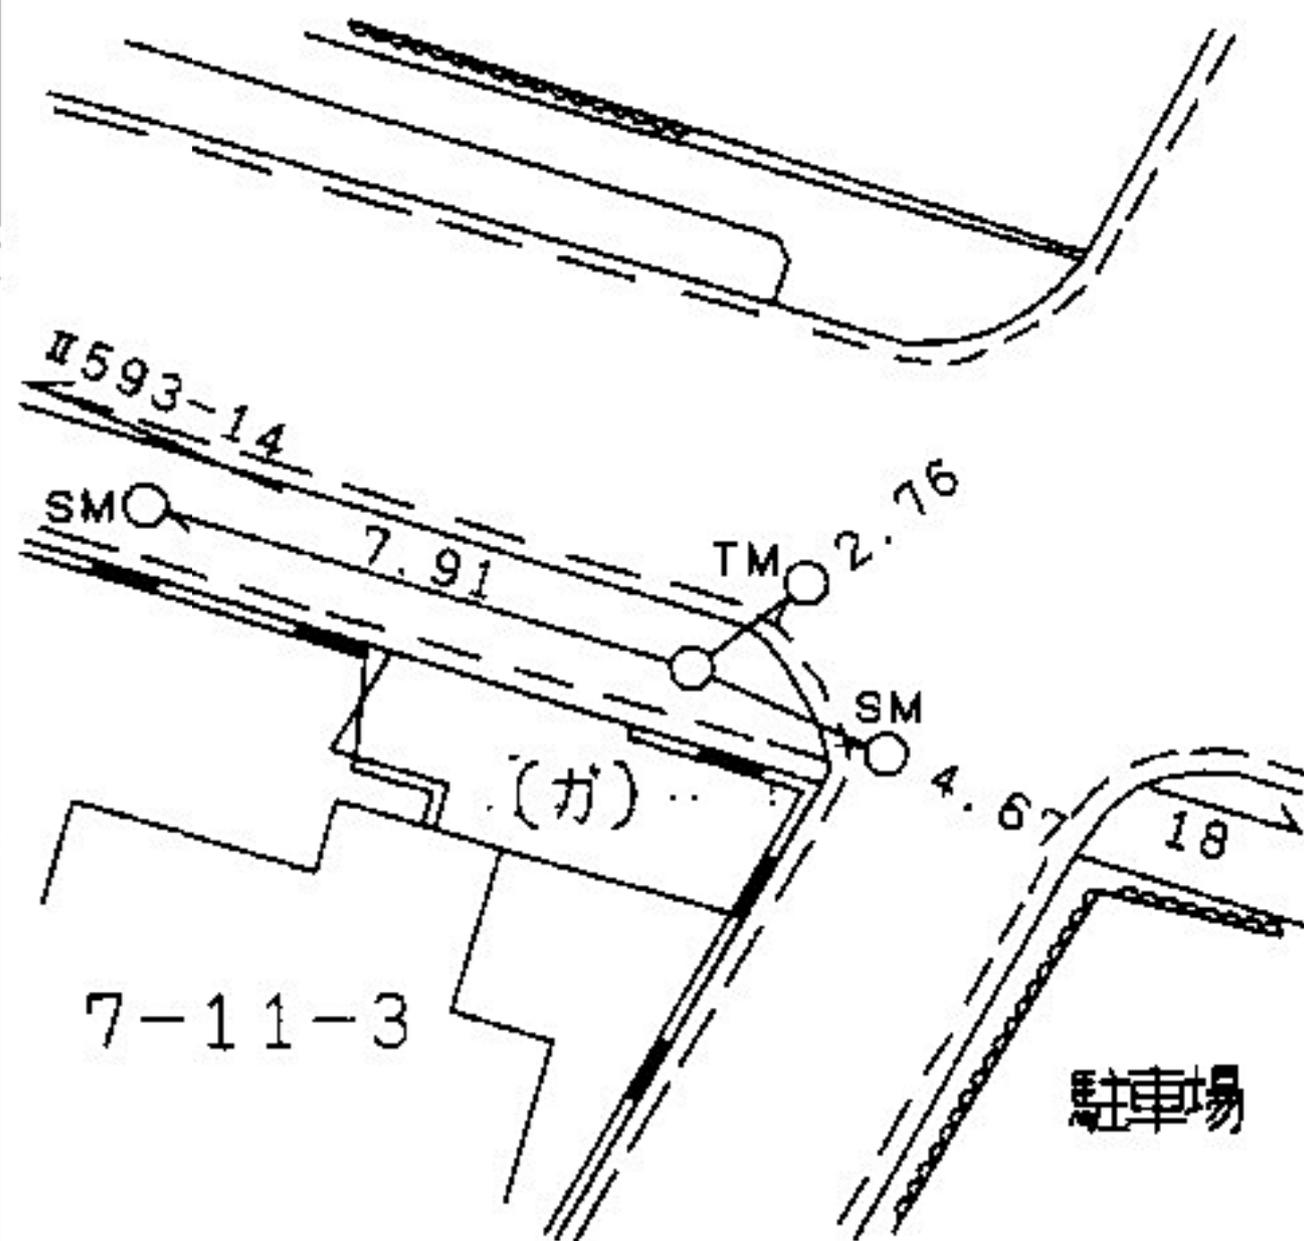

所在地

金沢区釜利谷西六丁目四一二五番地先

標識ノ種類

点番号

線番号


Ⅱ594

1

金属標・鋸・木杭

要 図

キザミ

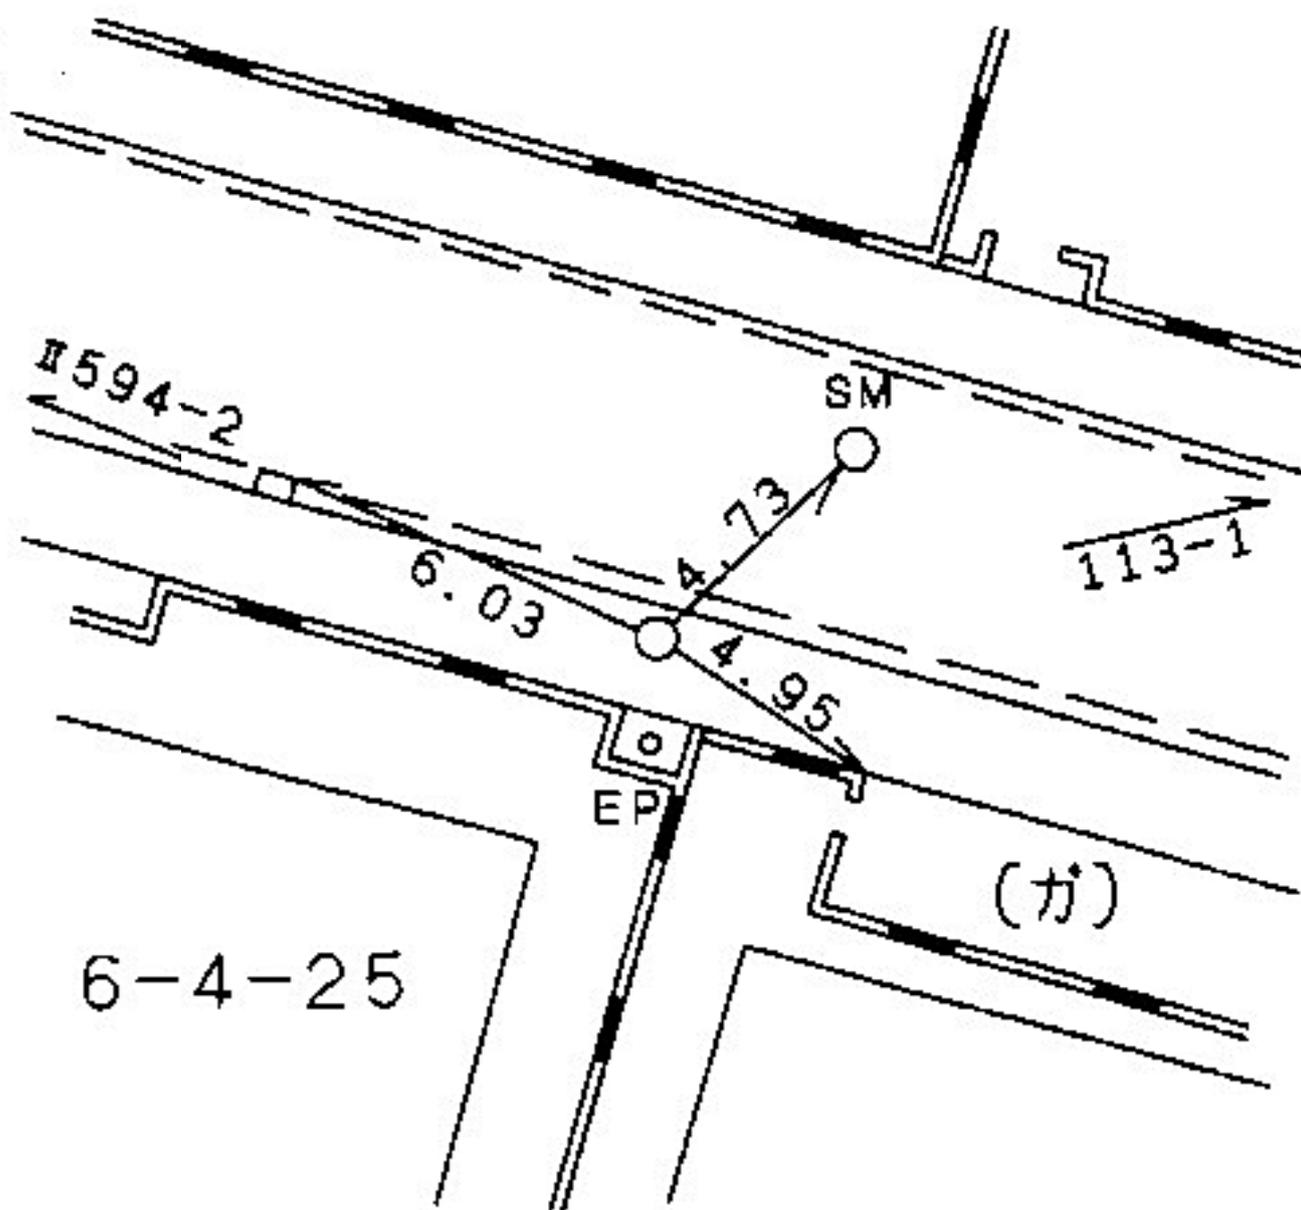

所在地

金沢区釜利谷西五丁目二八―一二番地先

標識ノ種類

点番号

線番号


2

Ⅱ594

金属標・鉄・木杭

キザミ


要 図

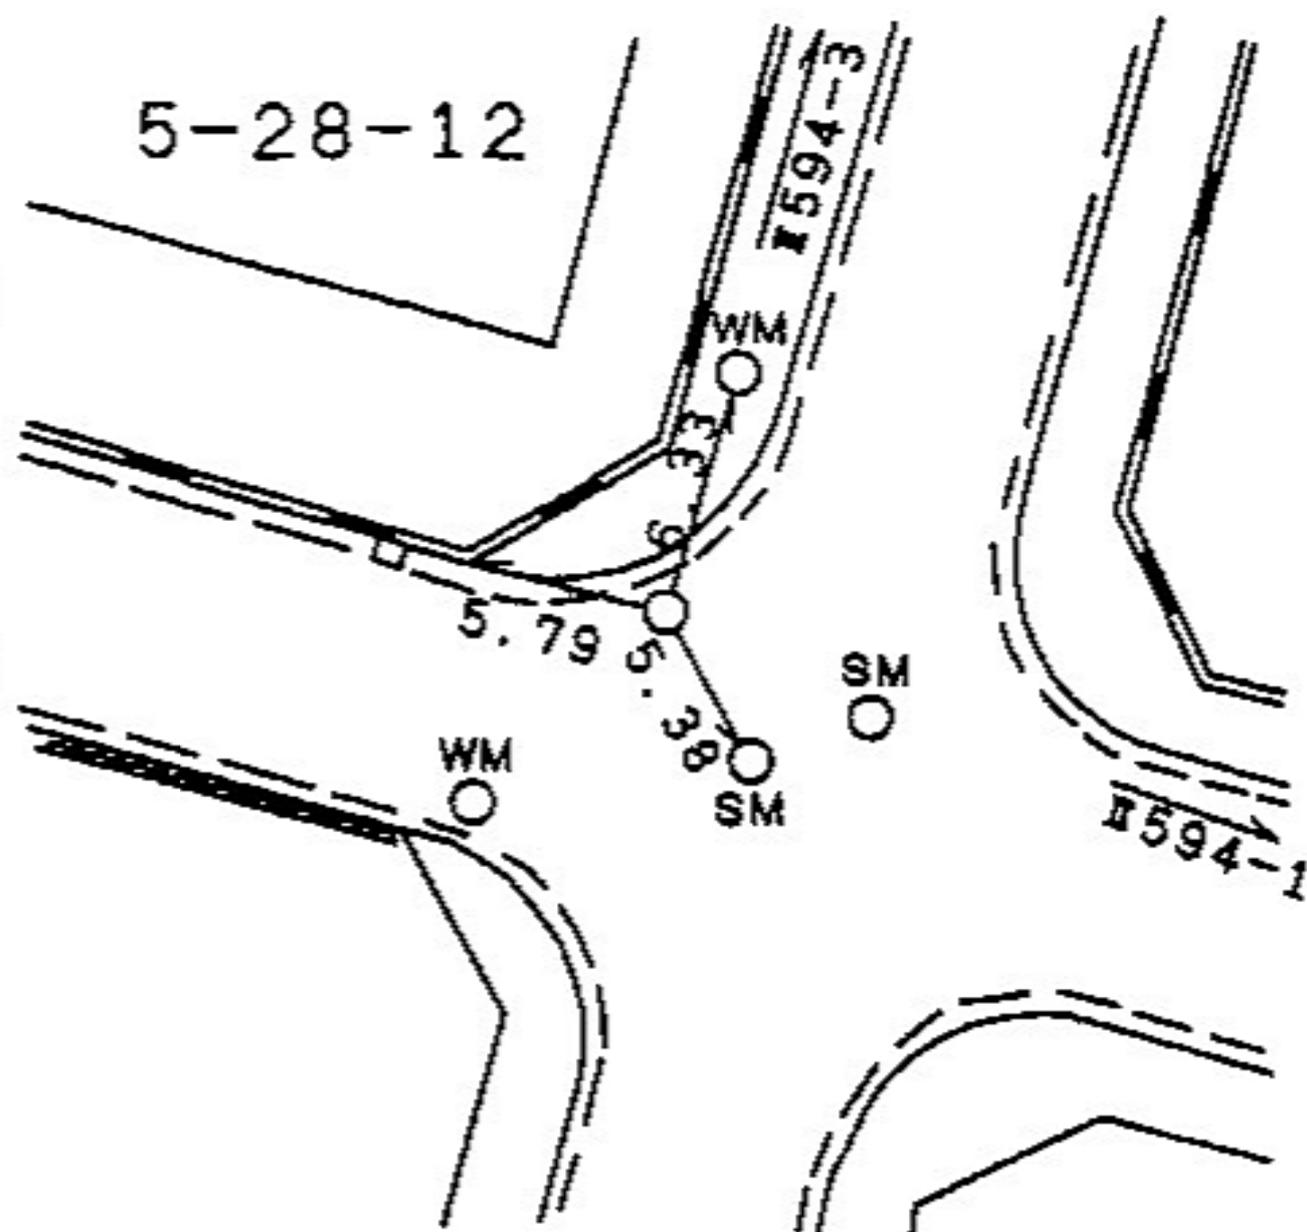

線番号	点番号	標識ノ種類	所在地
-----	-----	-------	-----

I594	3	金属標。鋸。木杭 キザシ	金沢区釜利谷西五丁目二三一四番地先
------	---	-----------------	-------------------

要 図		
-----	--	--

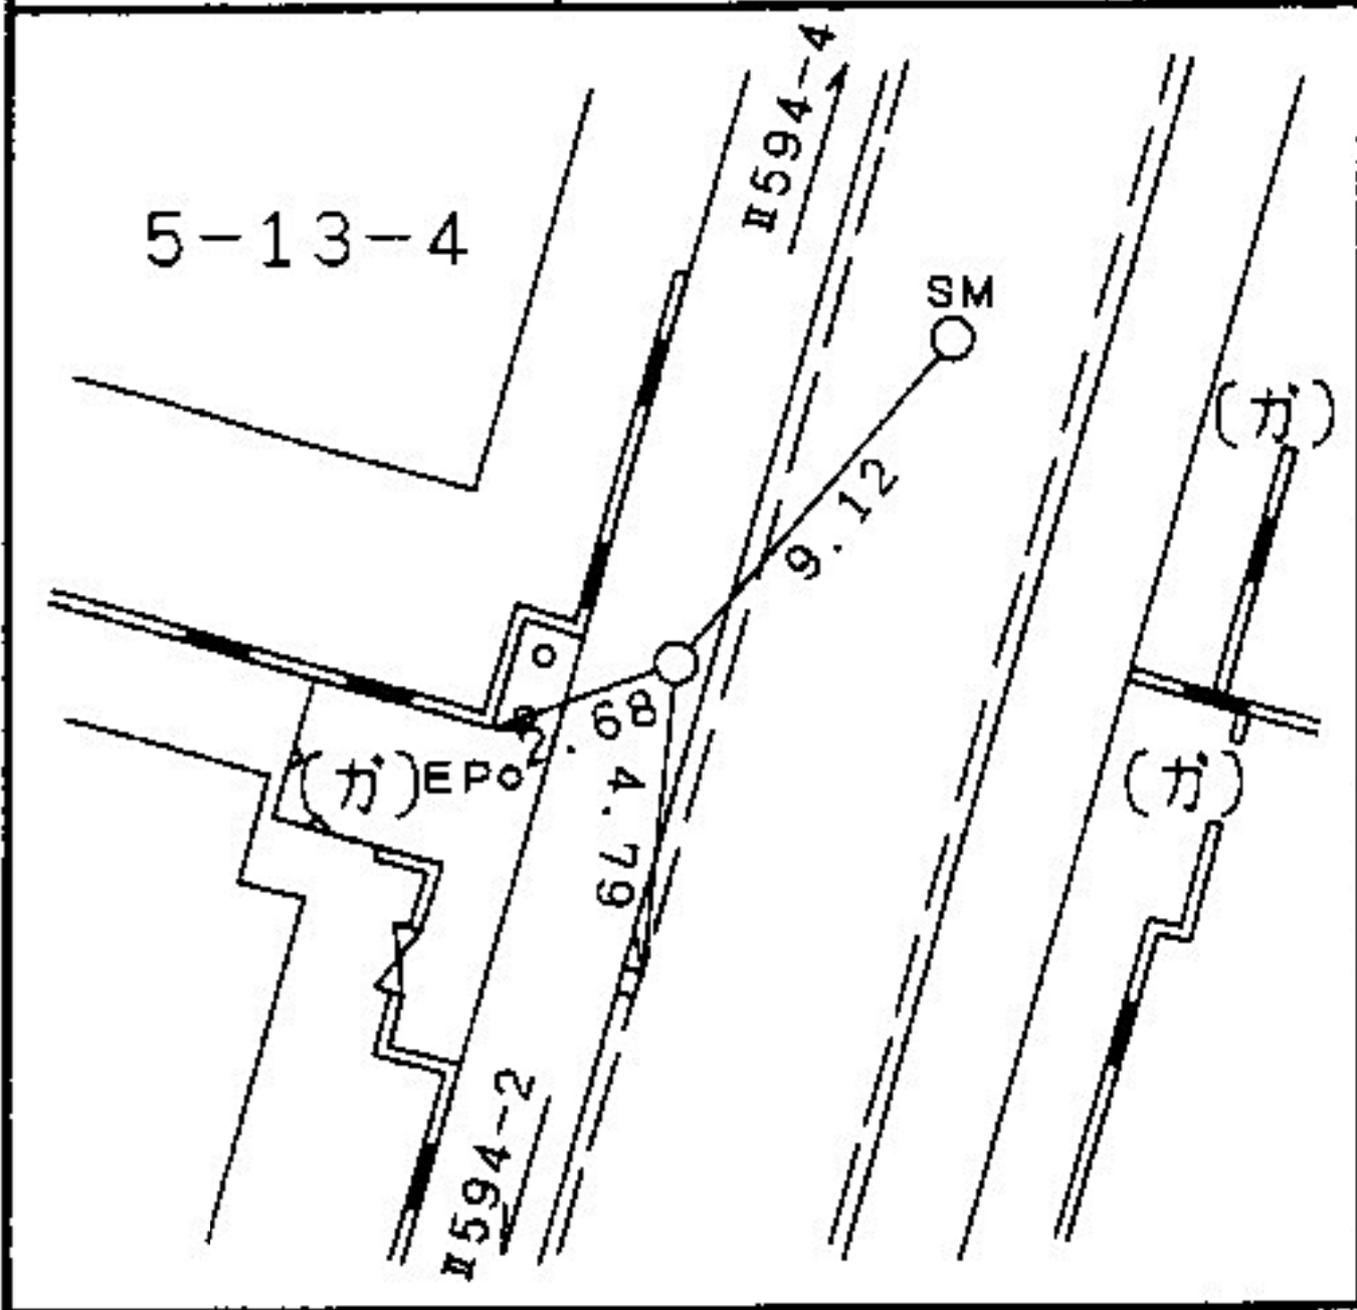

金沢区釜利谷西五丁目二三一四番地先

所在地

金沢区釜利谷西五丁目二一〇番地先

標識ノ種類

点番号

線番号


5

Ⅱ594

金属標・鋳・木杭

キザミ

要 図

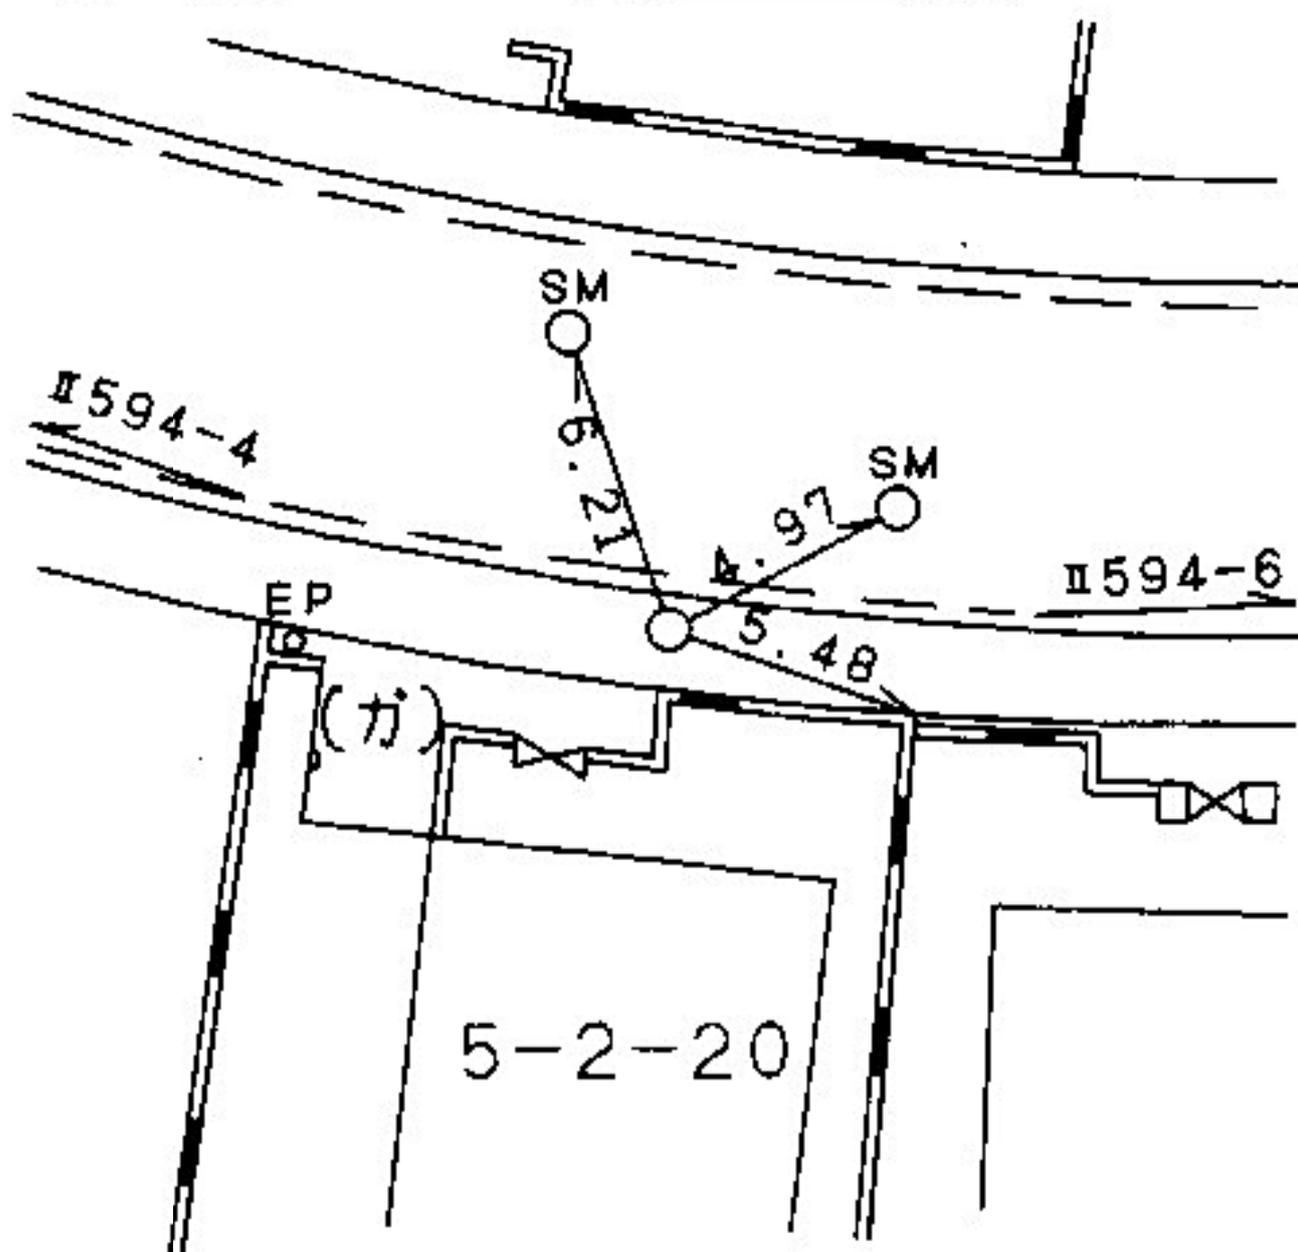

所在地

金沢区釜利谷西二丁目三三―二八番地先

標識ノ種類

金属標・鋸・木杭

キザミ


点番号

6

線番号

Ⅱ594

要 図

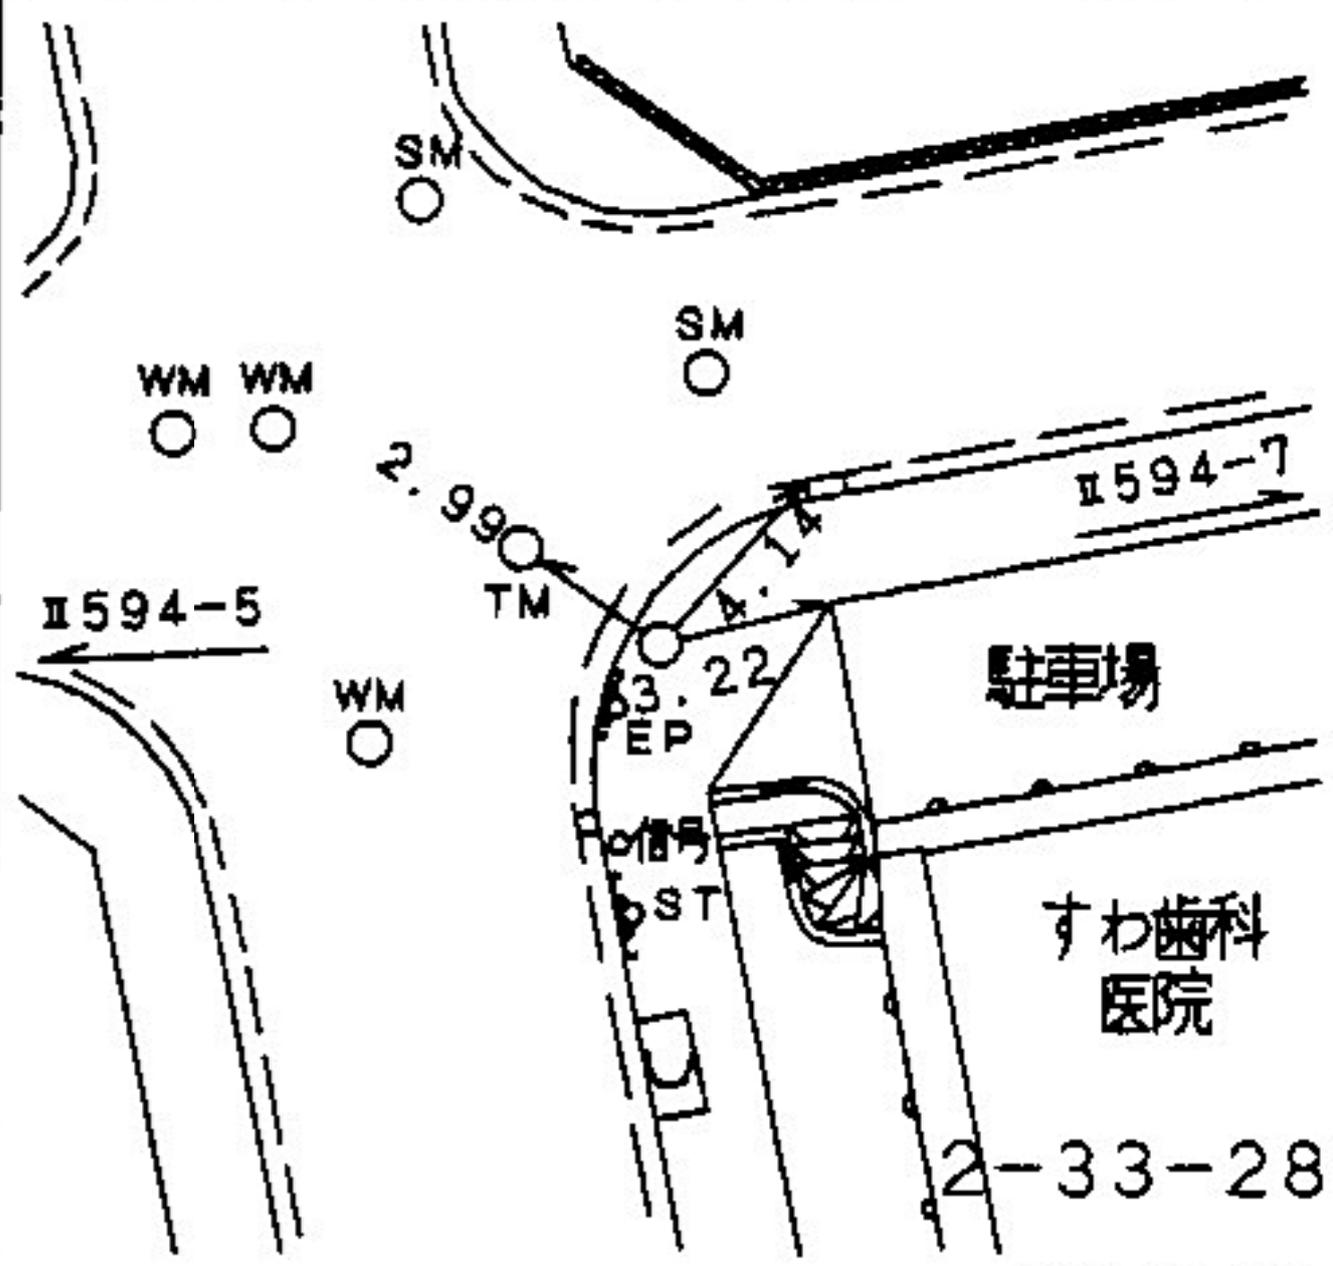

所在地

金沢区釜利谷西二丁目三二一〇番地先

標識ノ種類

点番号

線番号


金属標・鋳・木杭

7

Ⅱ594

キザミ

要 図

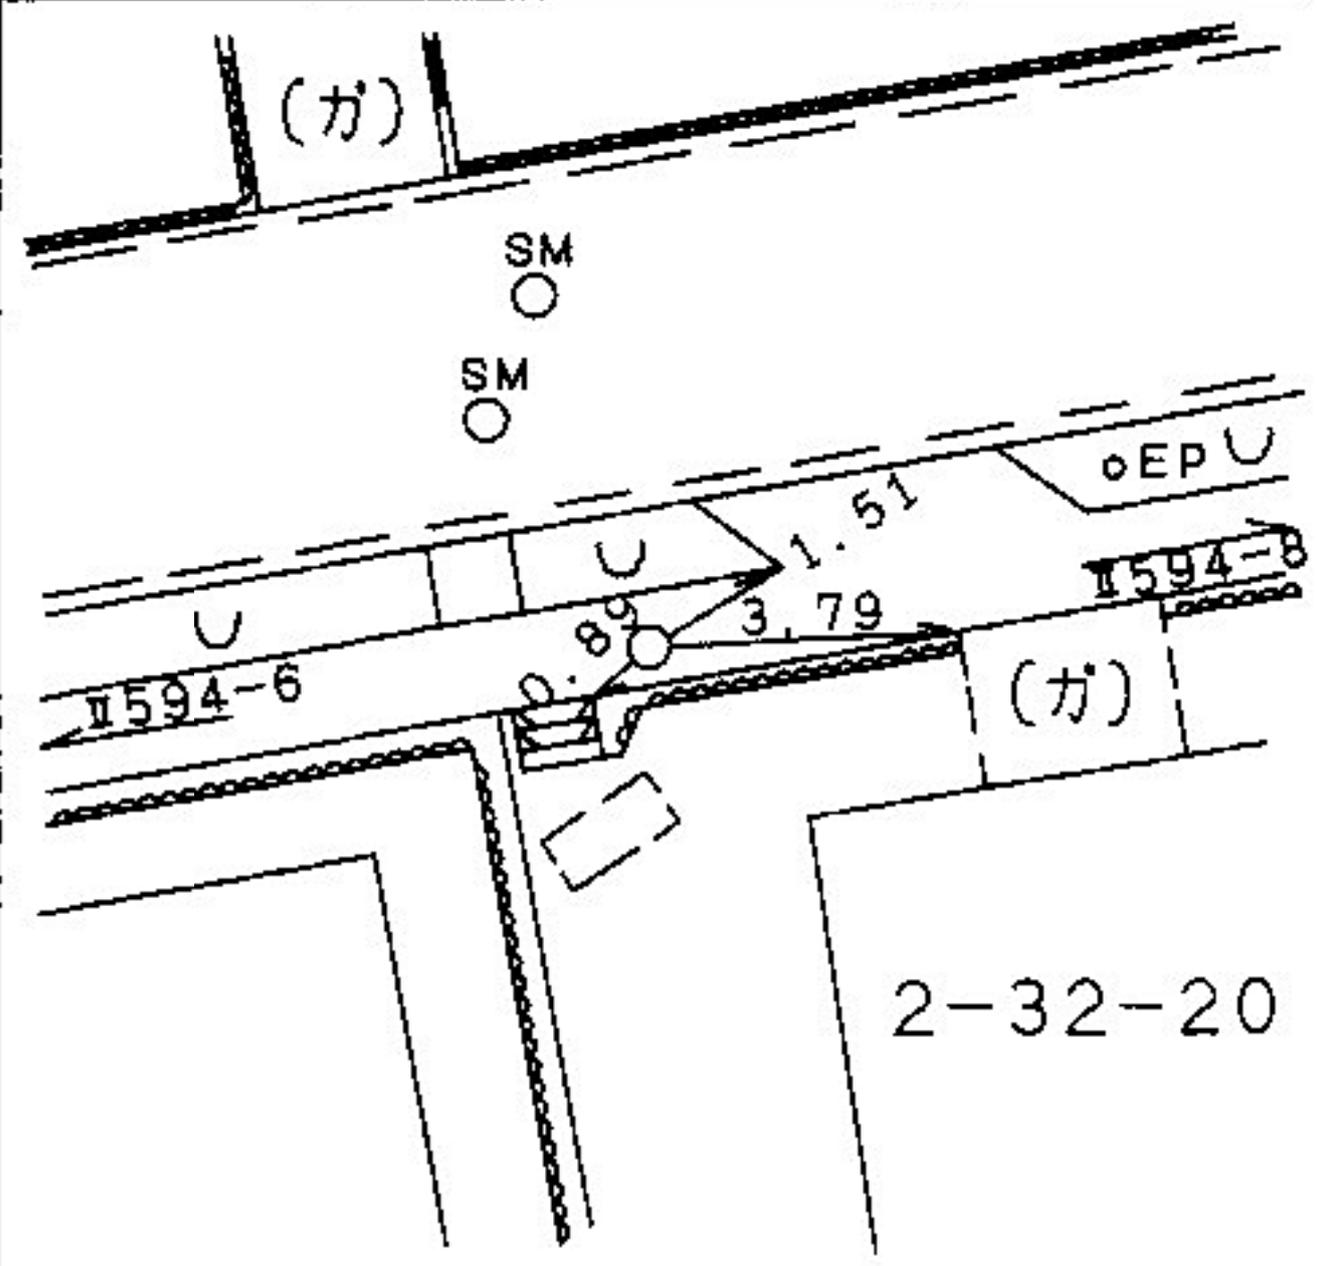


線番号	点番号	標識ノ種類
-----	-----	-------

所在地

I594	8	金属標 ・鉄・木杭
------	---	---

金沢区釜利谷西二丁目一七一二四番地先

要 図	キザ三
-----	-----

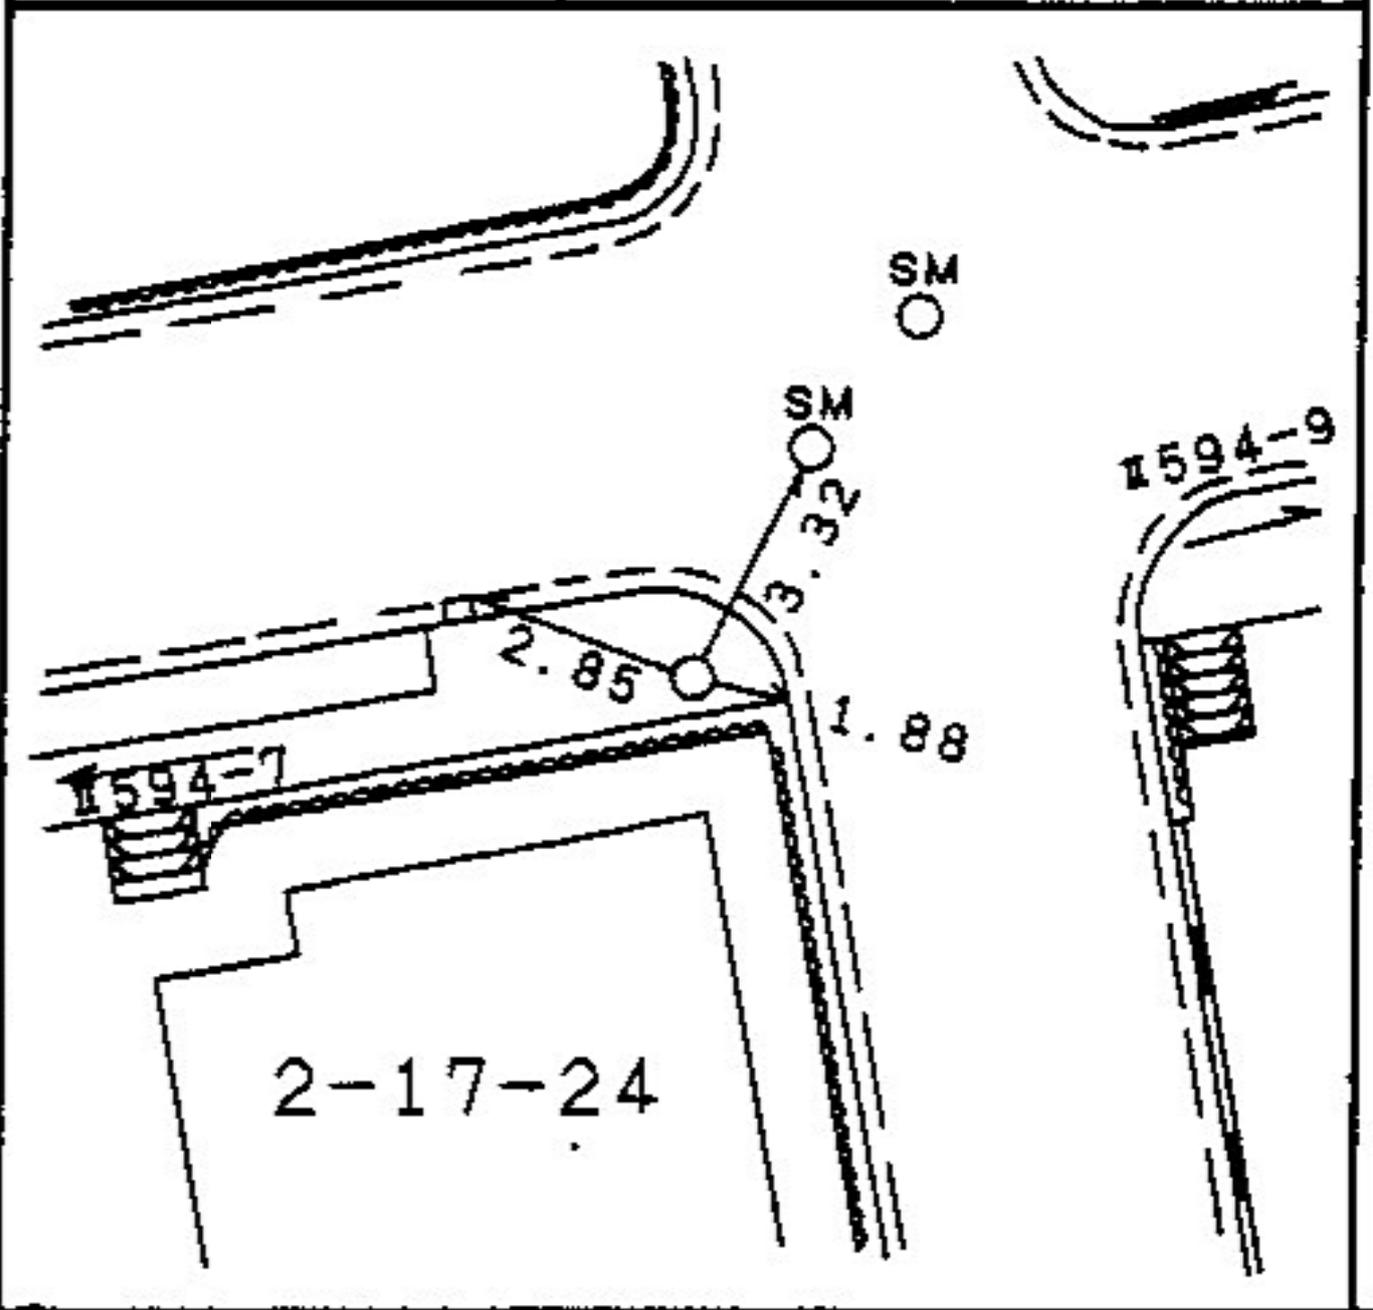

所在地

金沢区釜利谷西一丁目六七番地先

標識ノ種類

点番号

線番号

金属標・鋳・木杭

9

Ⅱ594

キザミ

要 図



所在地

金沢区釜利谷西三丁目二四一―五番地先

標識ノ種類

点番号

10


金属標・鋳・木杭

線番号

Ⅱ594

キザミ

要 図

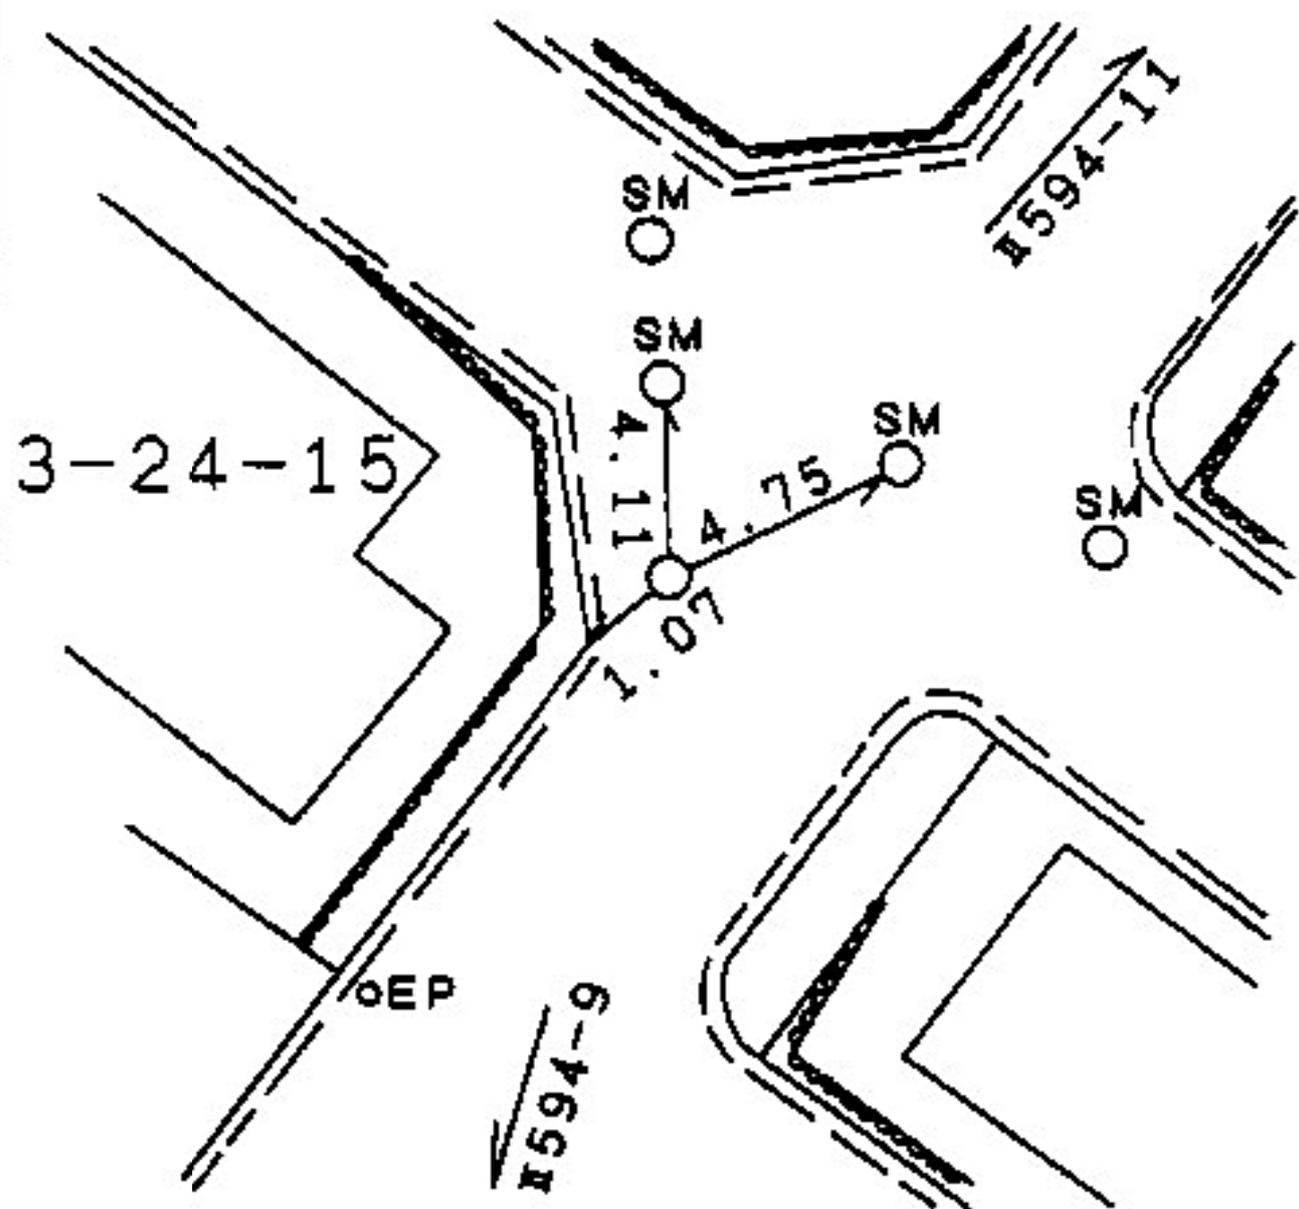

所在地

金沢区蓋利谷西一丁目四八―一四番地先

標識ノ種類

点番号

線番号


金属標・鋳・木杭

11

Ⅱ594

キザミ

要 図

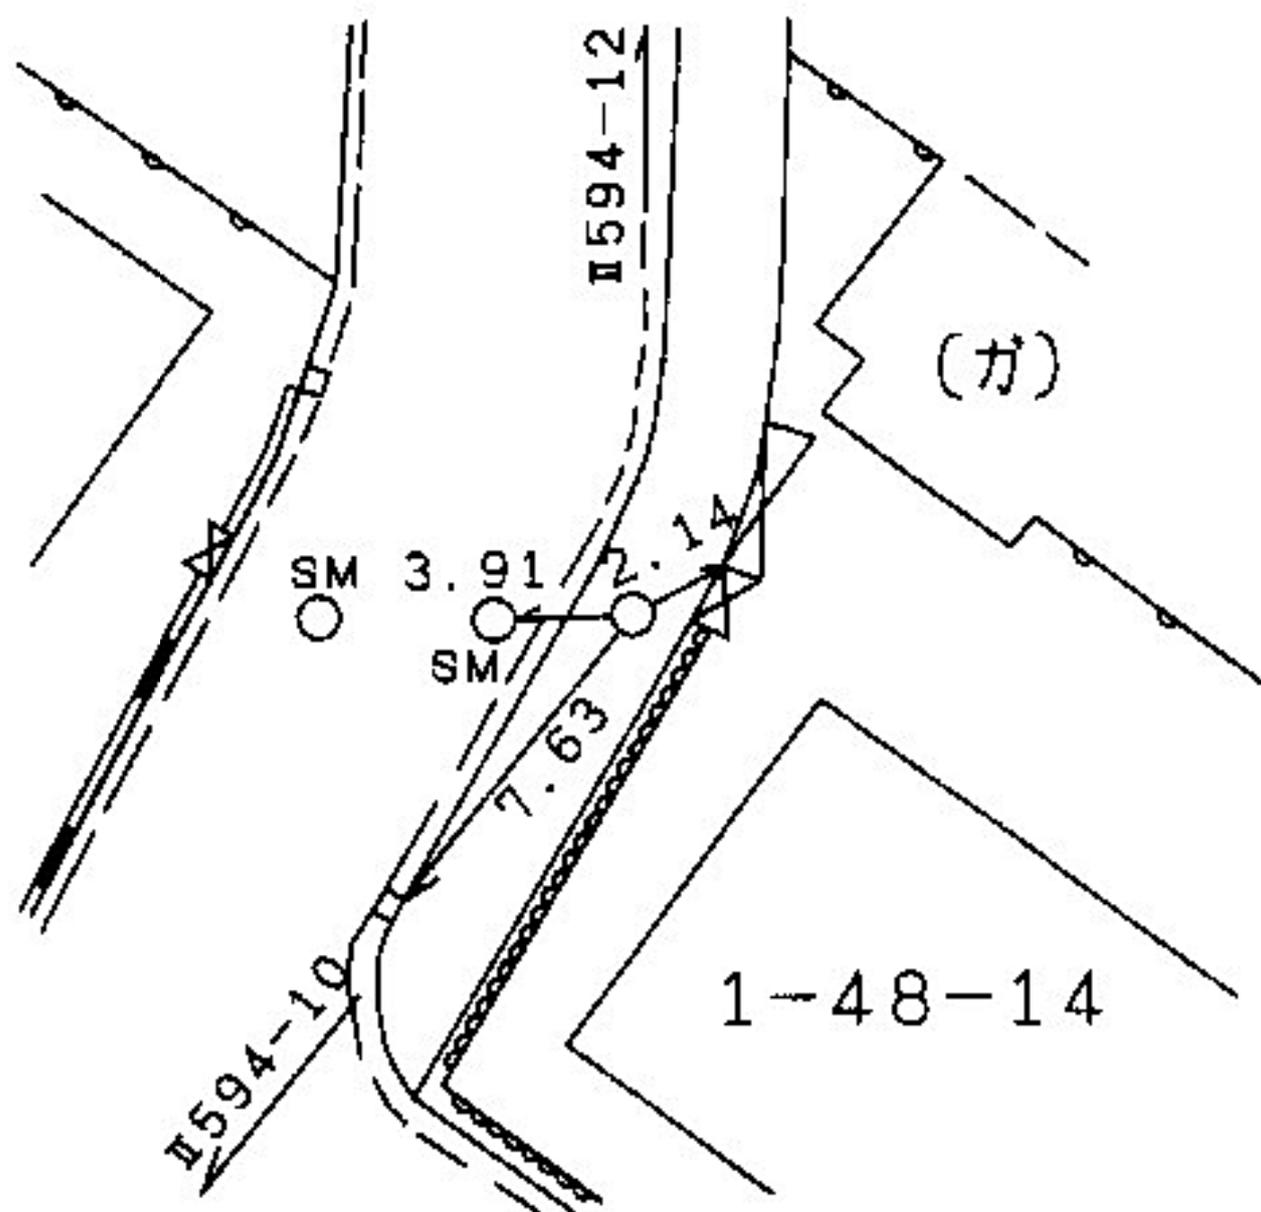

所在地

金沢区釜利谷西一丁目二七一一八番地先

標識ノ種類

点番号

線番号


Ⅱ594

14

金属標・鋳・木杭

要 図


キザミ

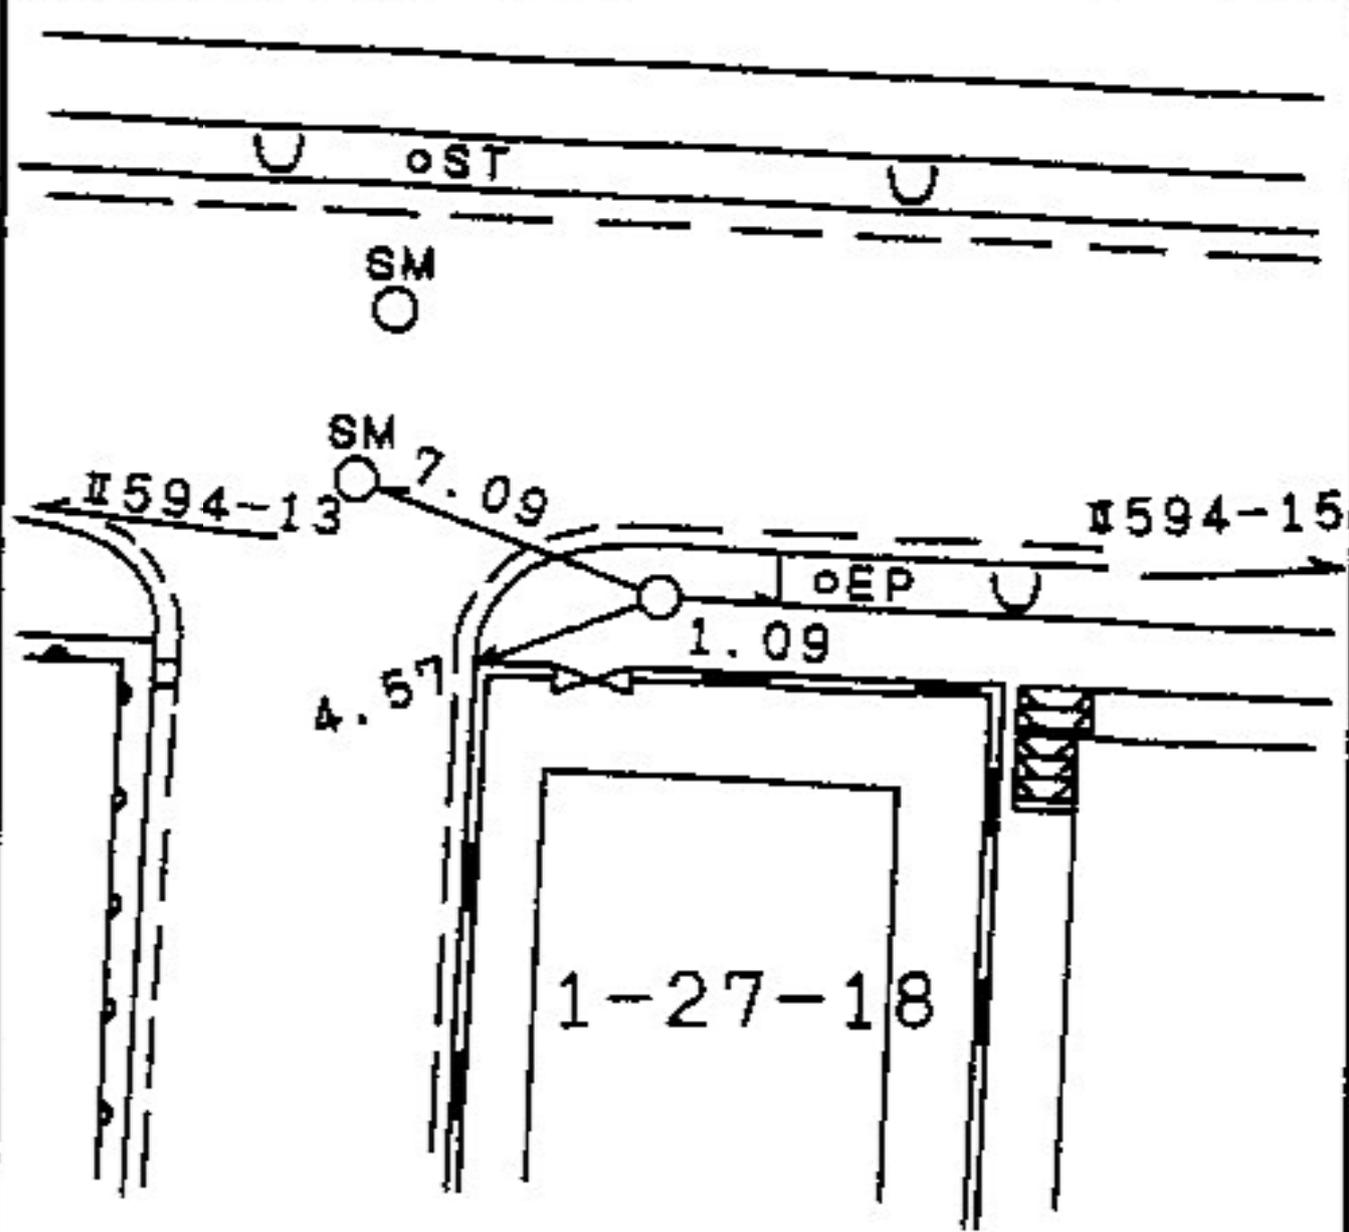


線番号	点番号	標識ノ種類	所在地
-----	-----	-------	-----

Ⅱ594	15	金属標・鋳・木杭 キザミ	金沢区釜利谷東五丁目五十一番地先
------	----	-----------------	------------------

要 図	キザミ	
-----	-----	--

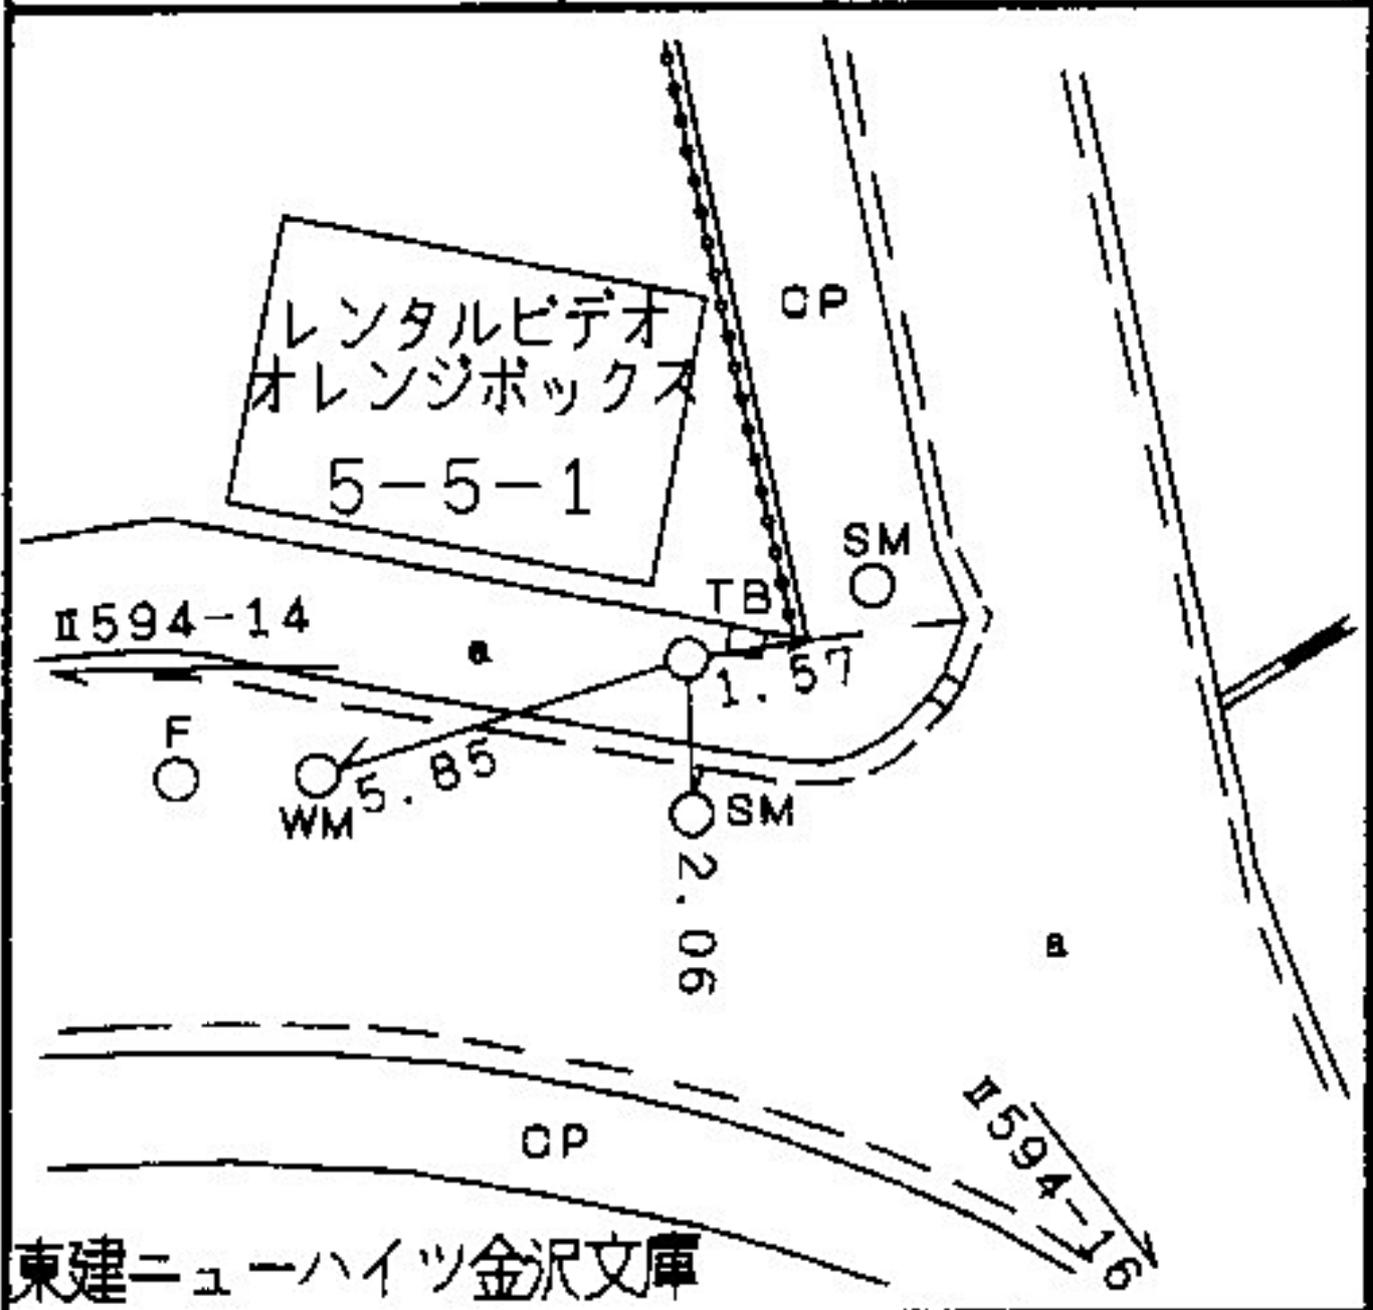

線番号	点番号	標識ノ種類	所在地
I594	16	金属標・紙・木杭 キザミ	金沢区釜利谷東六丁目二四一五番地先
要 図			

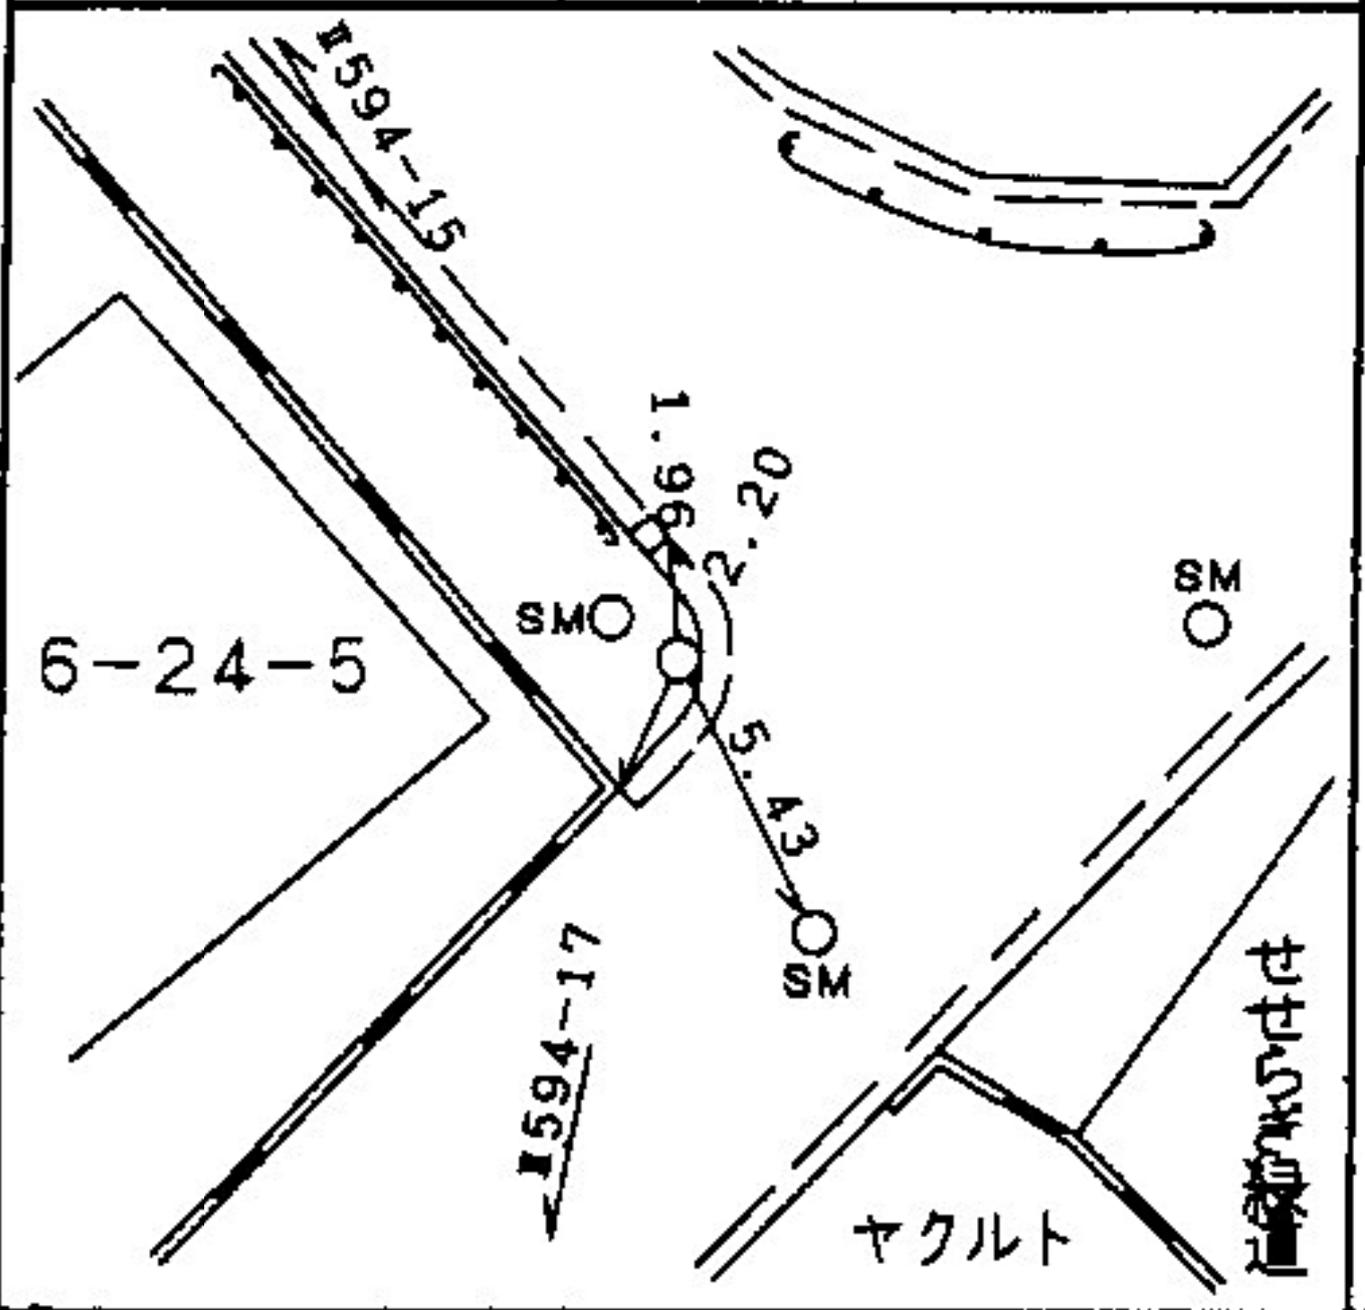

所在地

金沢区釜利谷東六丁目二三一一八番地先

標識ノ種類

点番号

線番号

金属標・鋳・木杭


17

Ⅱ594

キザミ

図

要

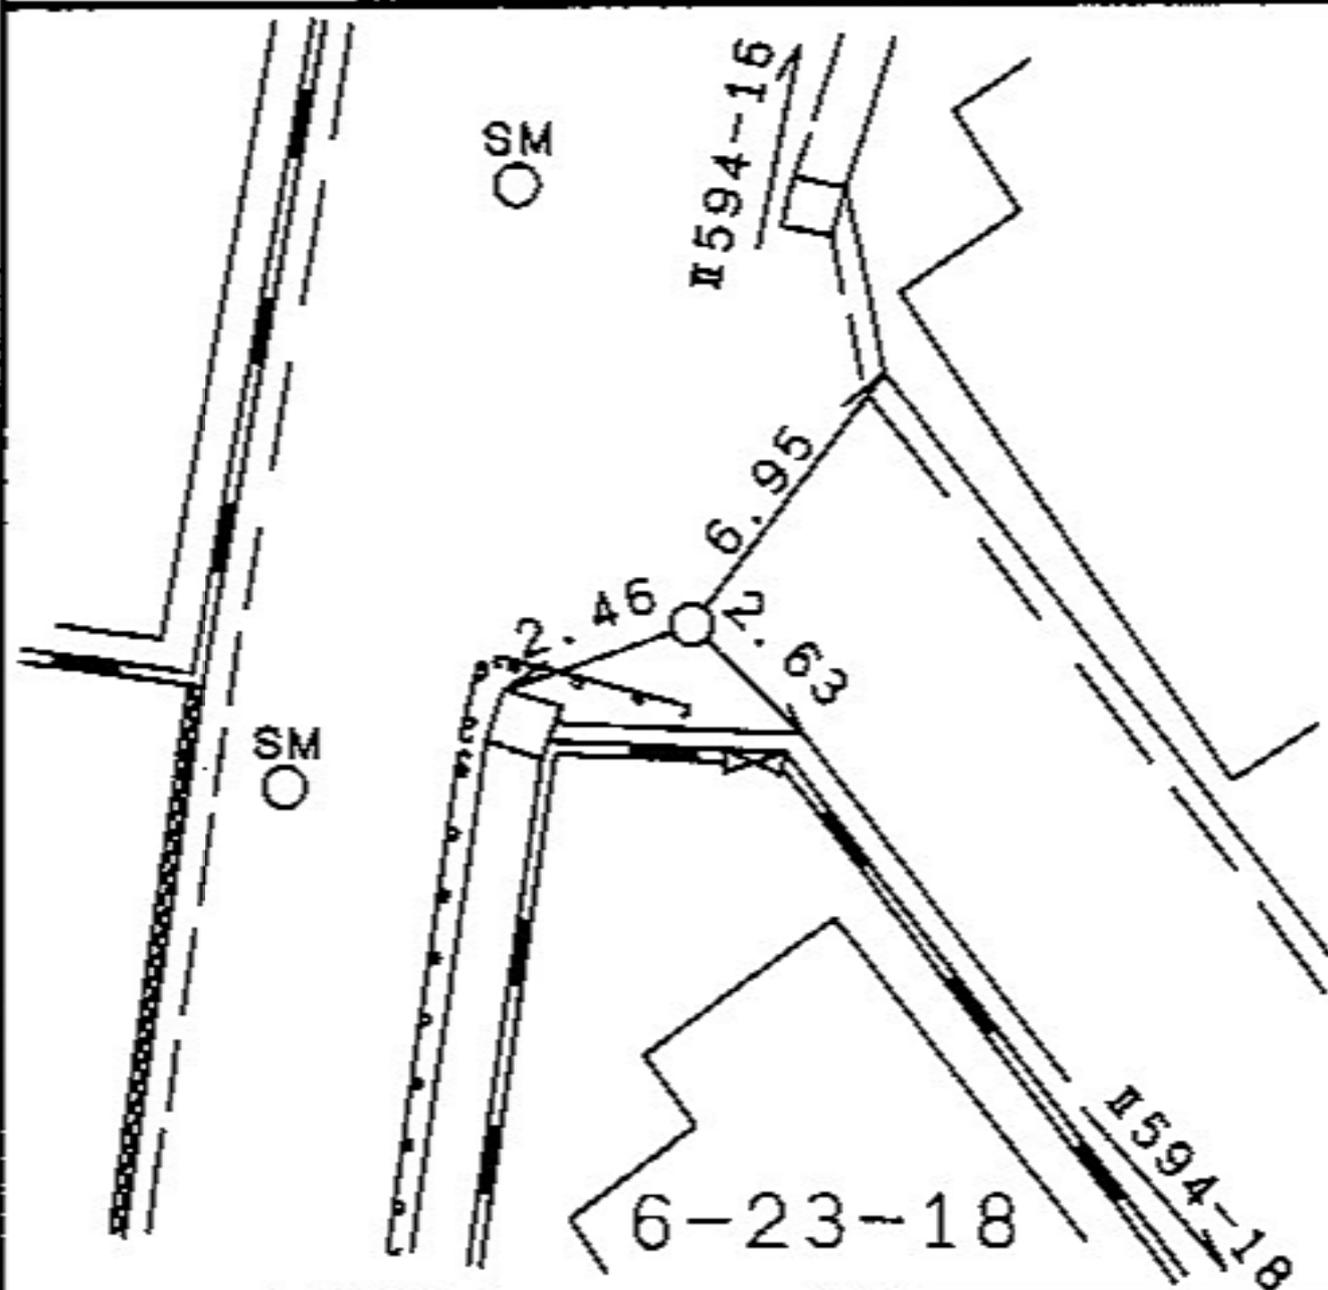

所在地

金沢区釜利谷東六丁目二三三―二七番地先

標識ノ種類

金属標・鋳・木杭

キザミ


点番号

18

線番号

Ⅱ594

要 図

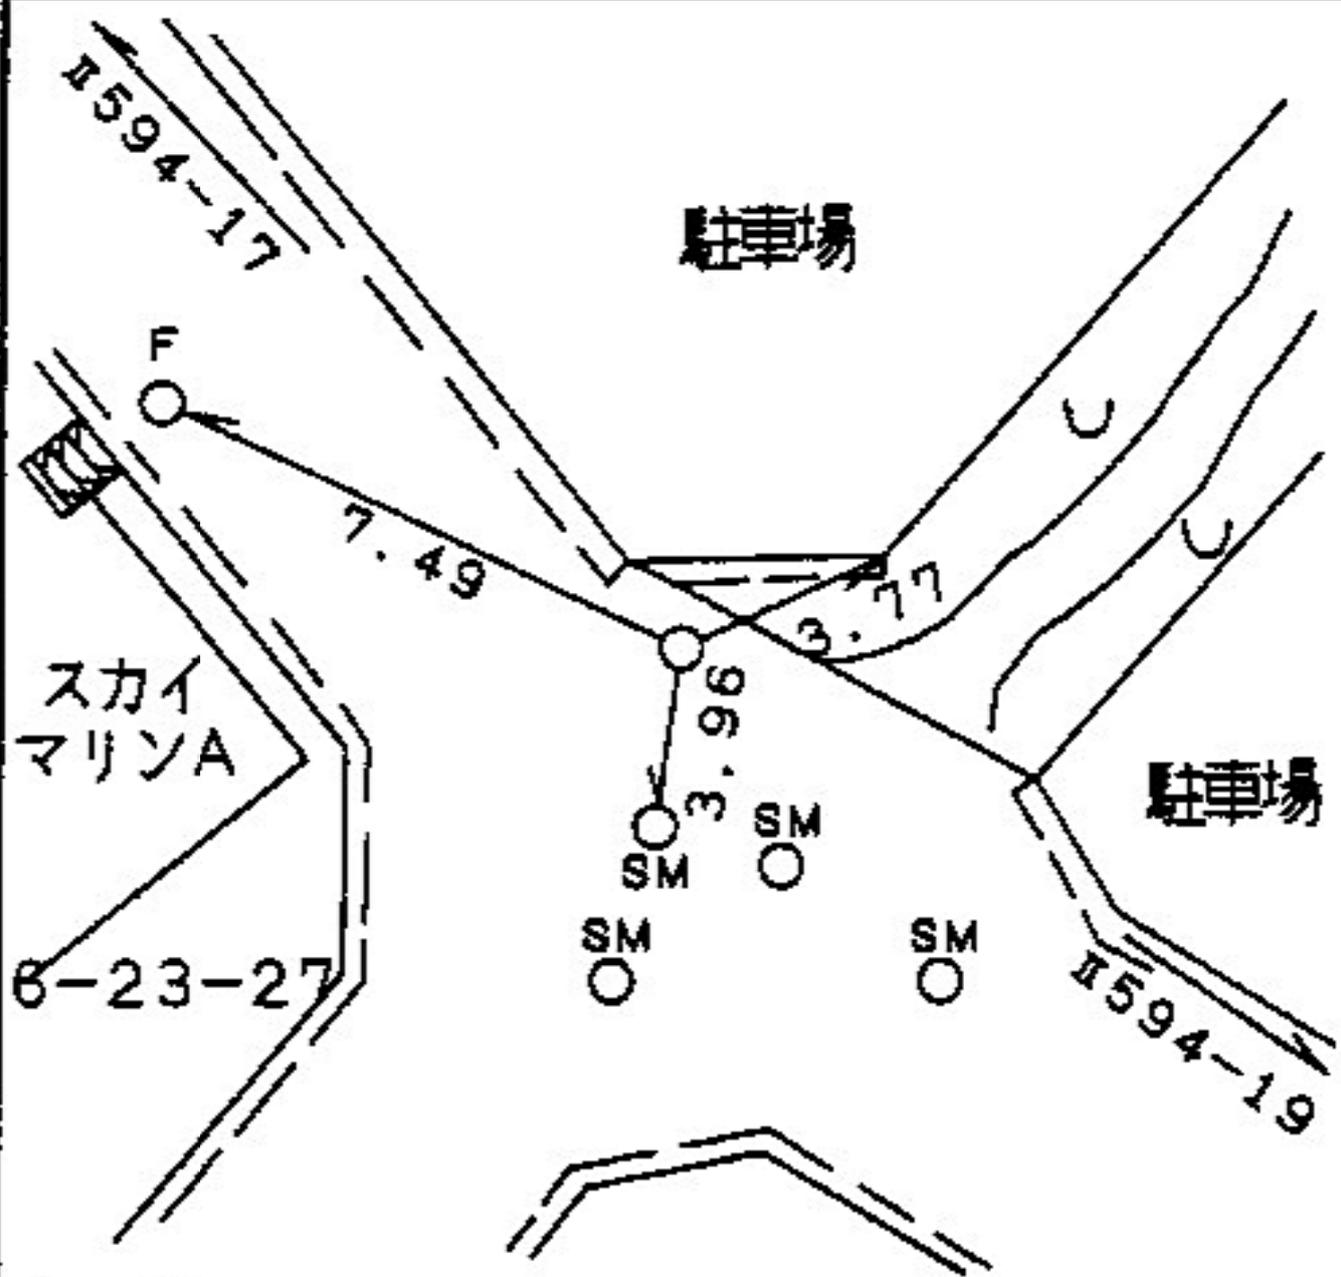

所在地

金沢区釜利谷東六丁目二七一〇番地先

標識ノ種類

点番号

線番号


金属標・鋳・木杭

19

1594

キザミ

要 図

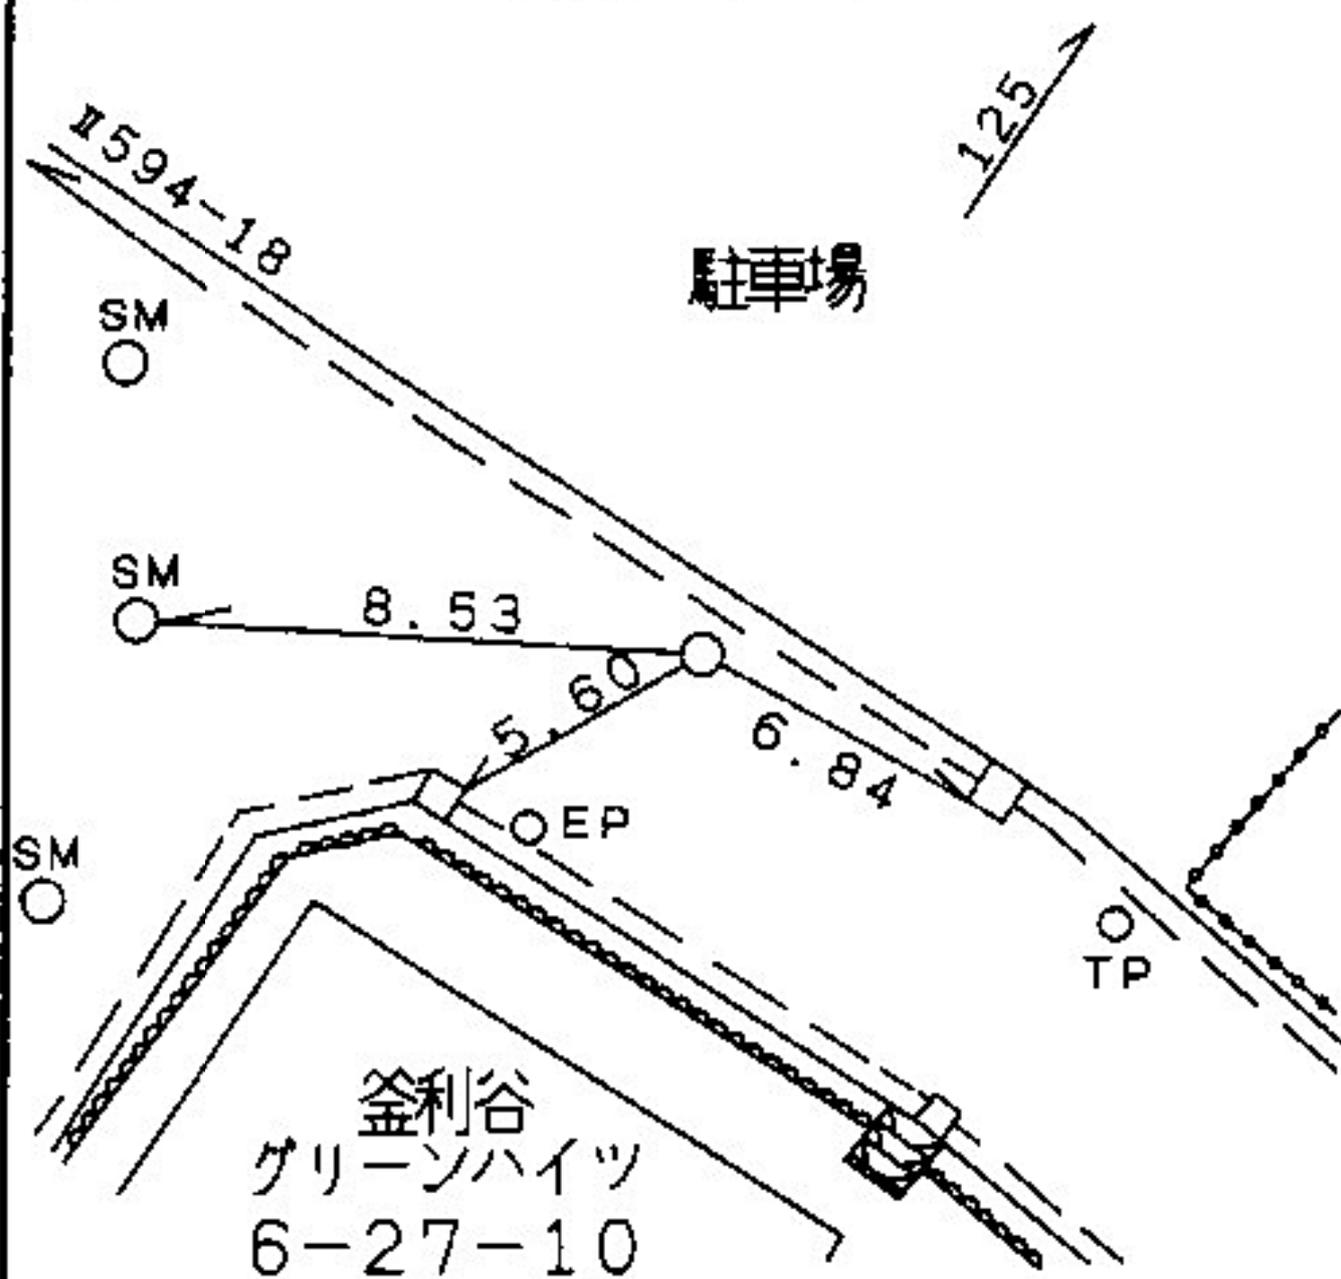

所在地

戸塚区汲沢一丁目十一ノ二番地先

標識ノ種類

金属標。鋸。木杭

キザミ


点番号

2

線番号

II 595


要 図

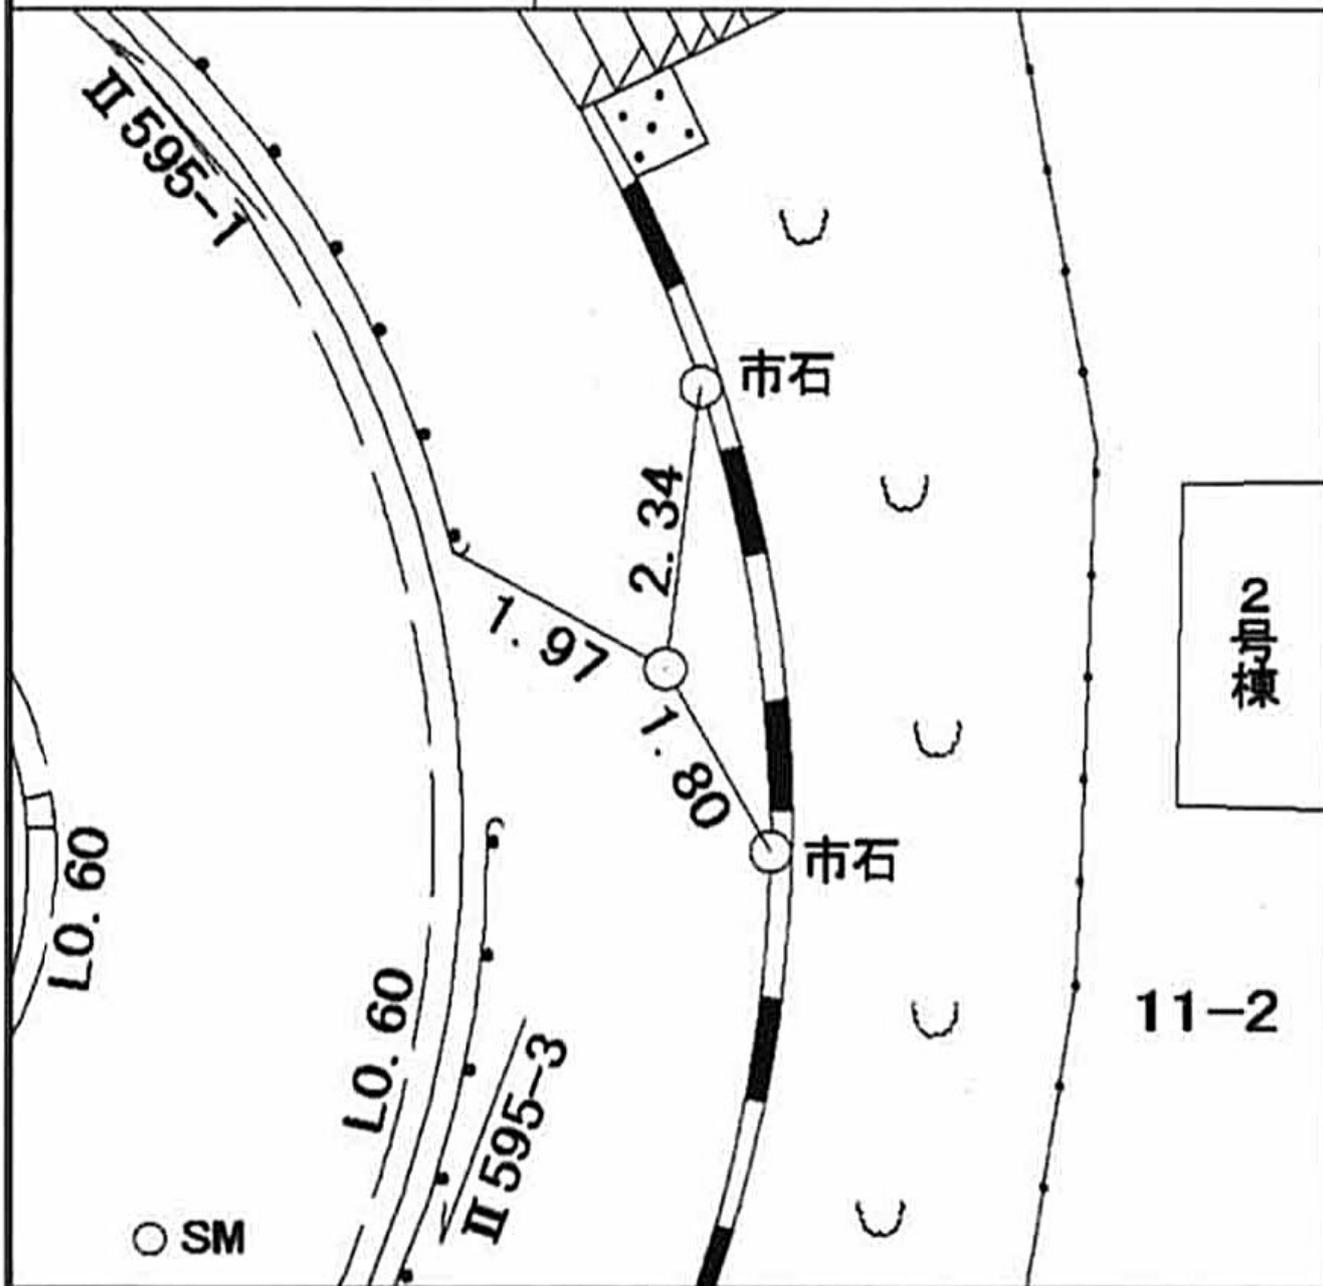

線番号	点番号	標識ノ種類	所在地
-----	-----	-------	-----

II 595	3	 金属標。鋳。木杭	戸塚区汲沢一丁目十一ノ十五番地先
--------	---	--	------------------

要 図	キザミ	
-----	-----	--

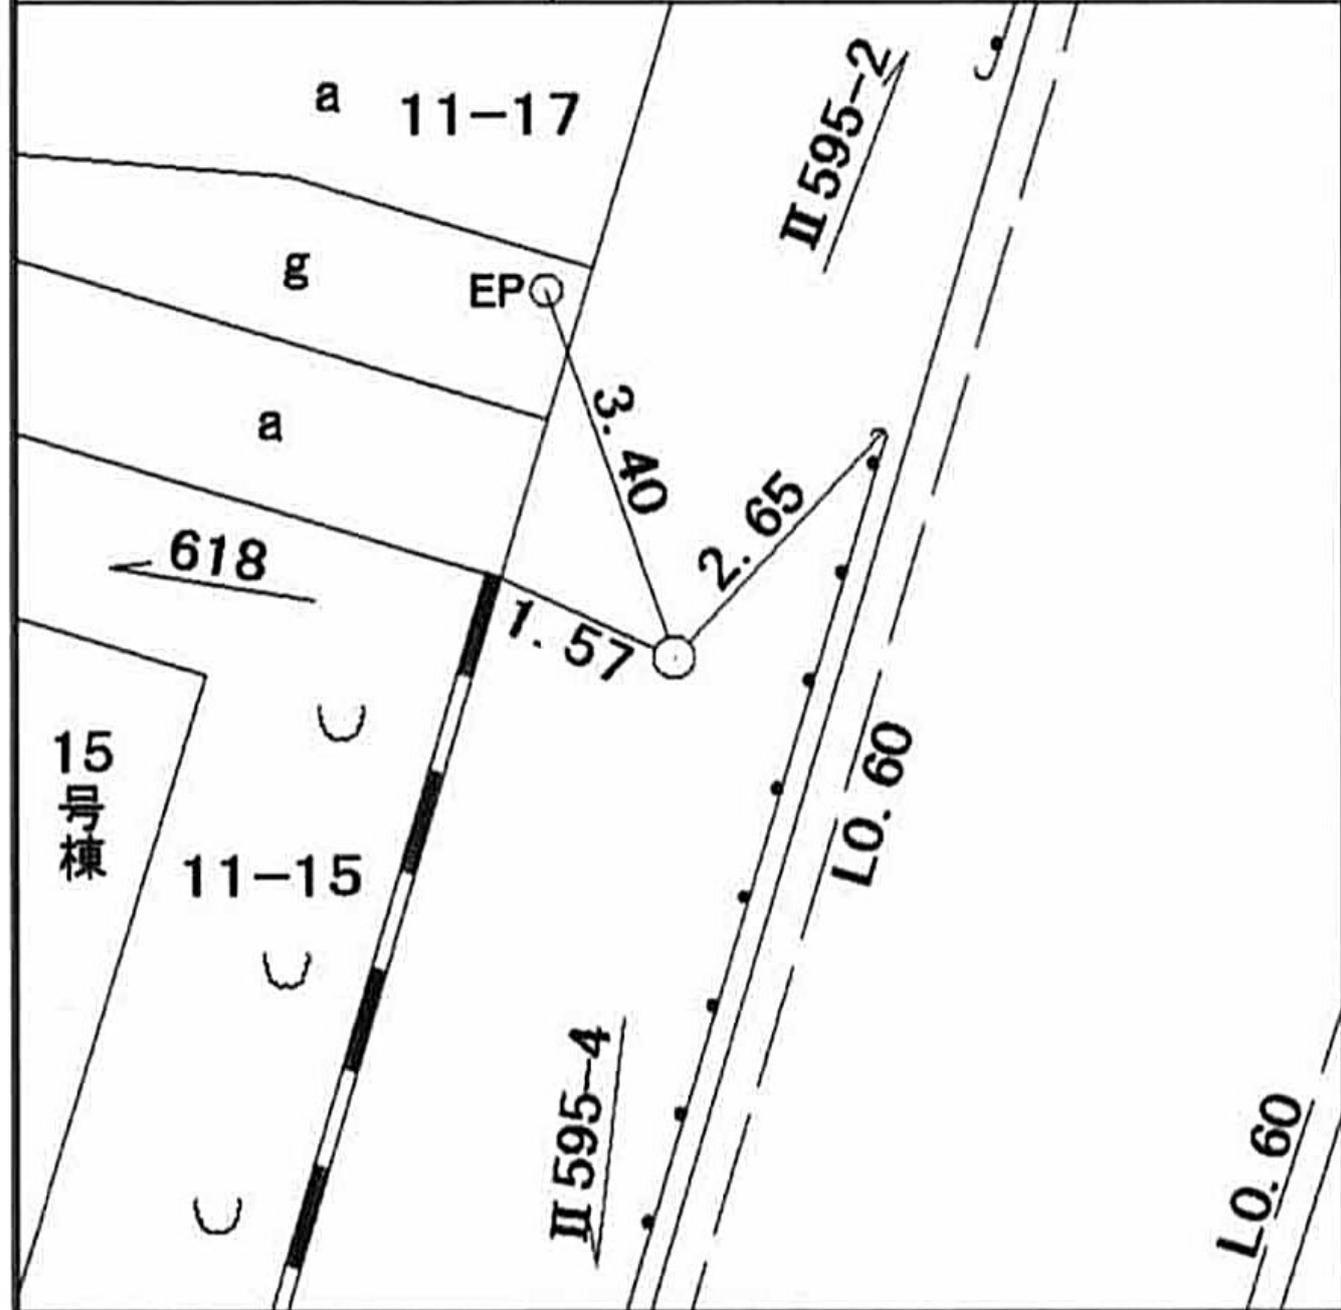


戸塚区汲沢一丁目十一ノ十五番地先


線番号	点番号	標識ノ種類	所在地
-----	-----	-------	-----

II 595	4	 金属標。鋸。木杭	戸塚区汲沢一丁目四〇ノ一番地先
--------	---	--	-----------------

要 図	キザミ	
-----	-----	--

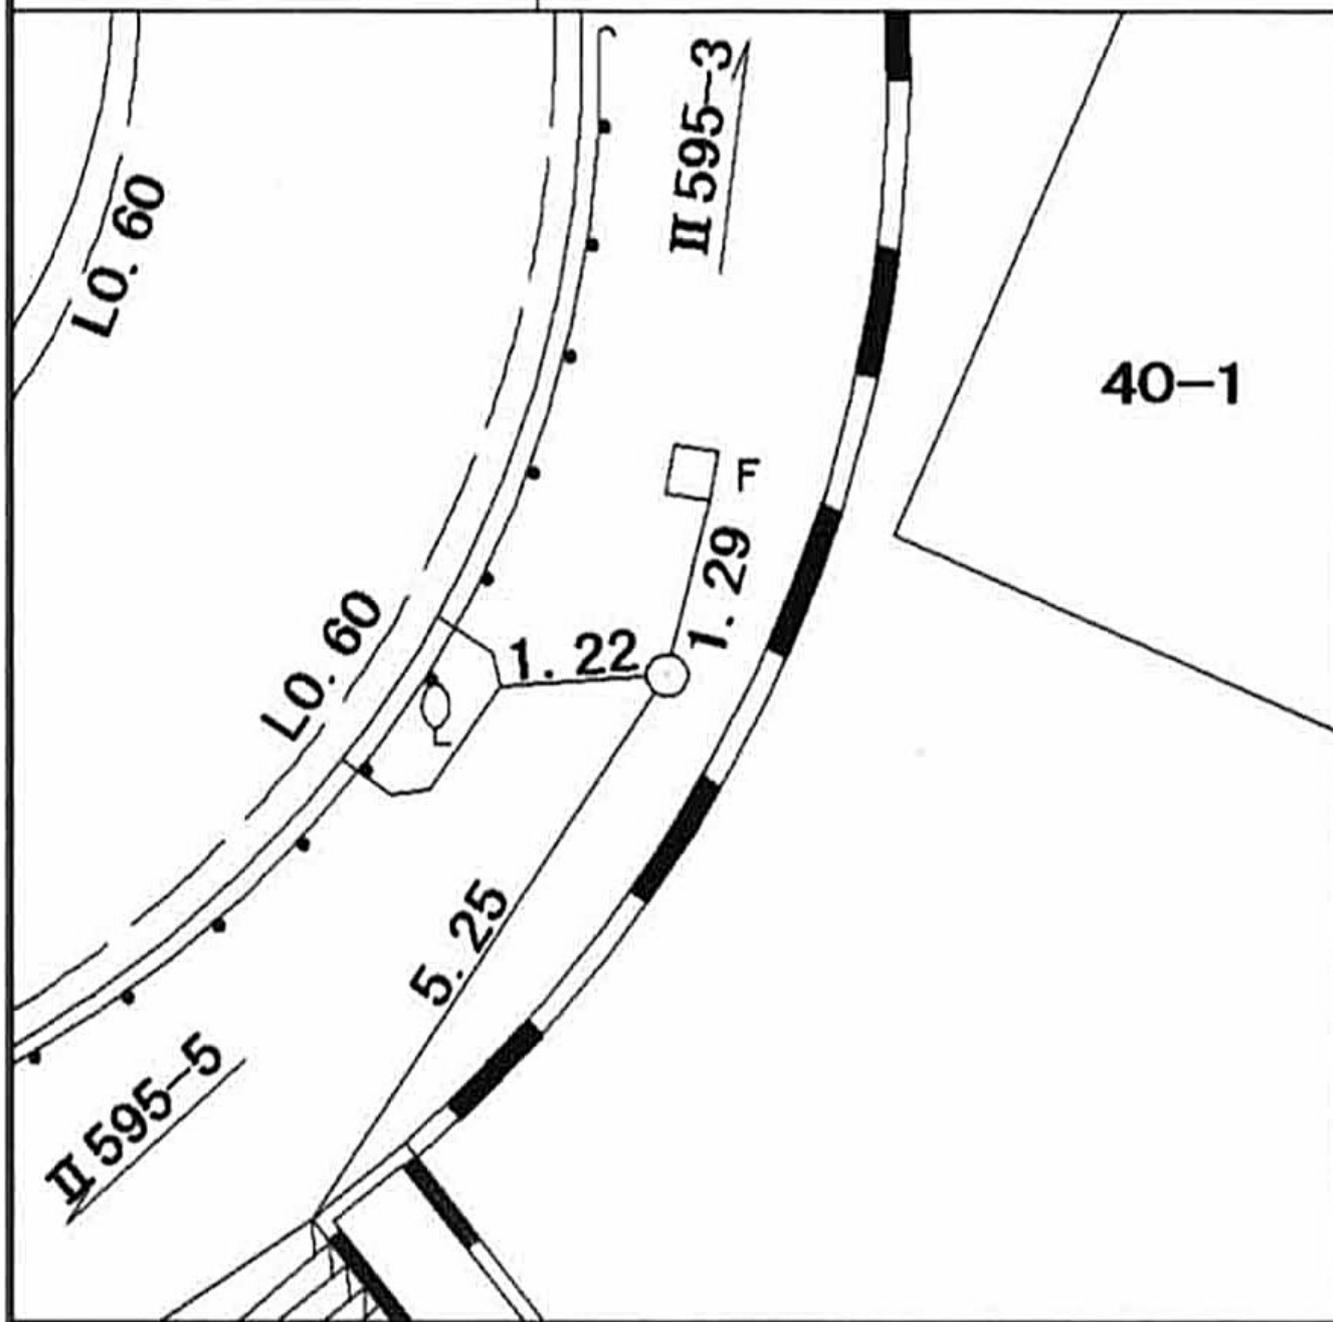

線 番 号	点 番 号	標 識 ノ 種 類	所 在 地
Ⅱ 595	6	<div style="text-align: center;">  金属標。鋌。木杭 キザミ </div>	戸塚区汲沢町一三七六ノ十一番地先
要 図			

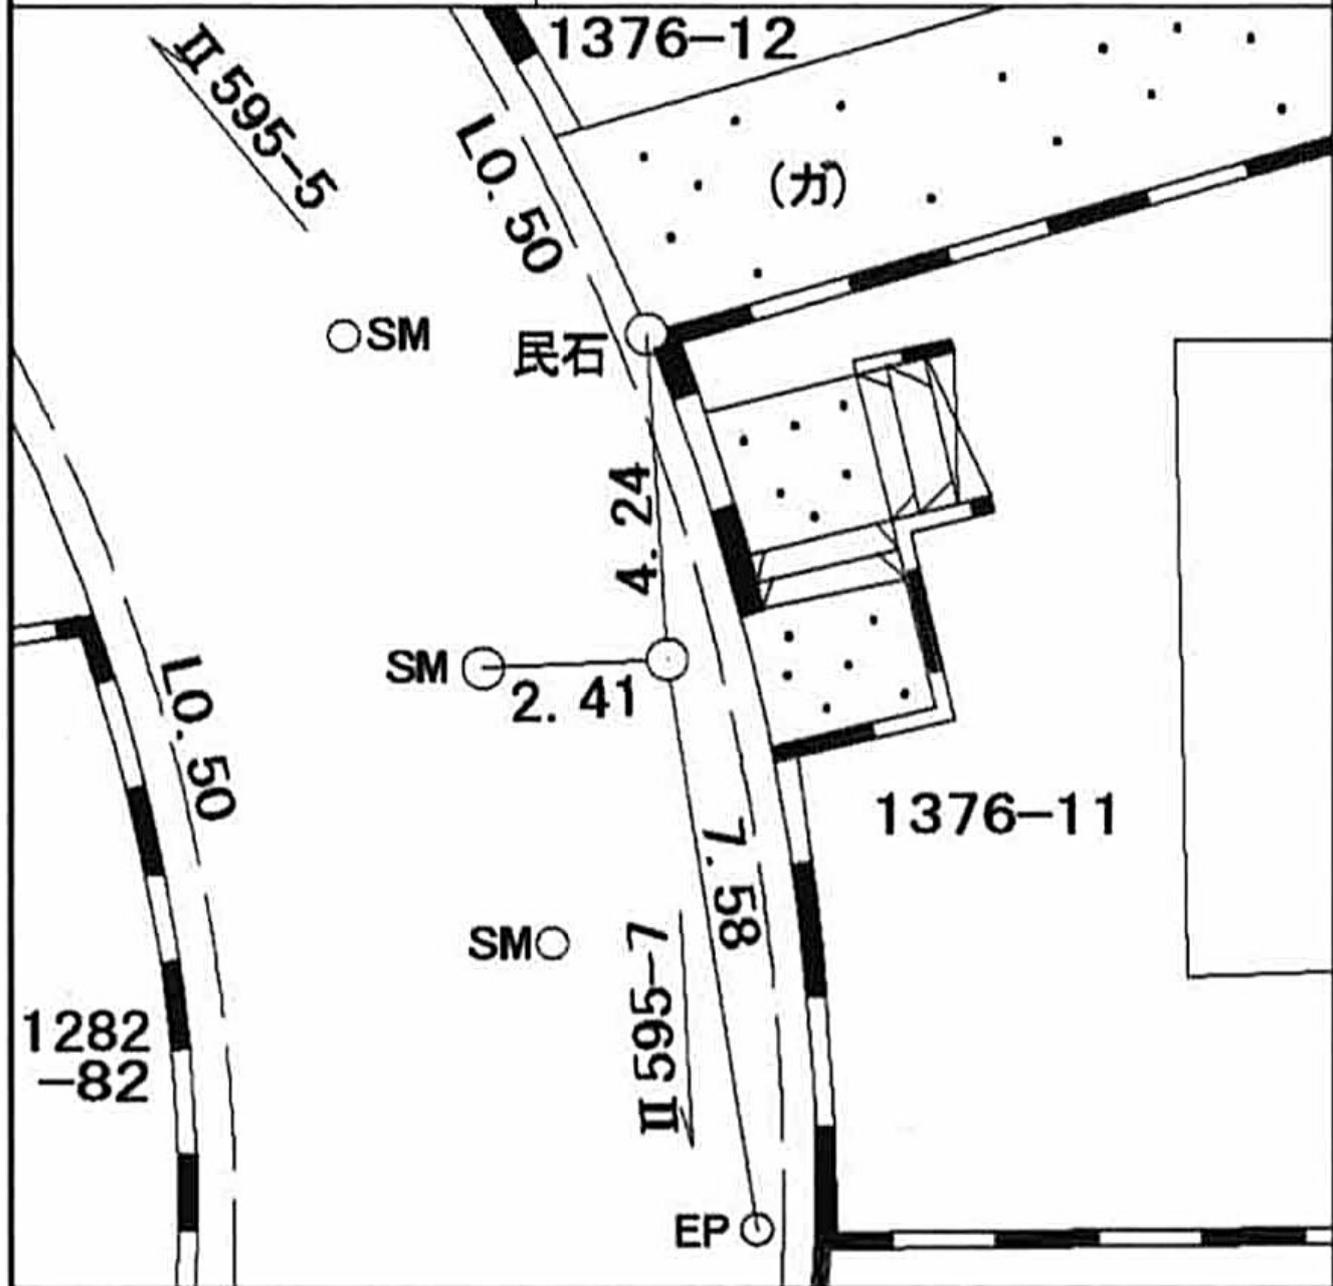

所在地

戸塚区汲沢町一二八二ノ二二〇番地先

標識ノ種類

金属標。鋌。木杭

キザミ


点番号

7

線番号


II 595

要 図

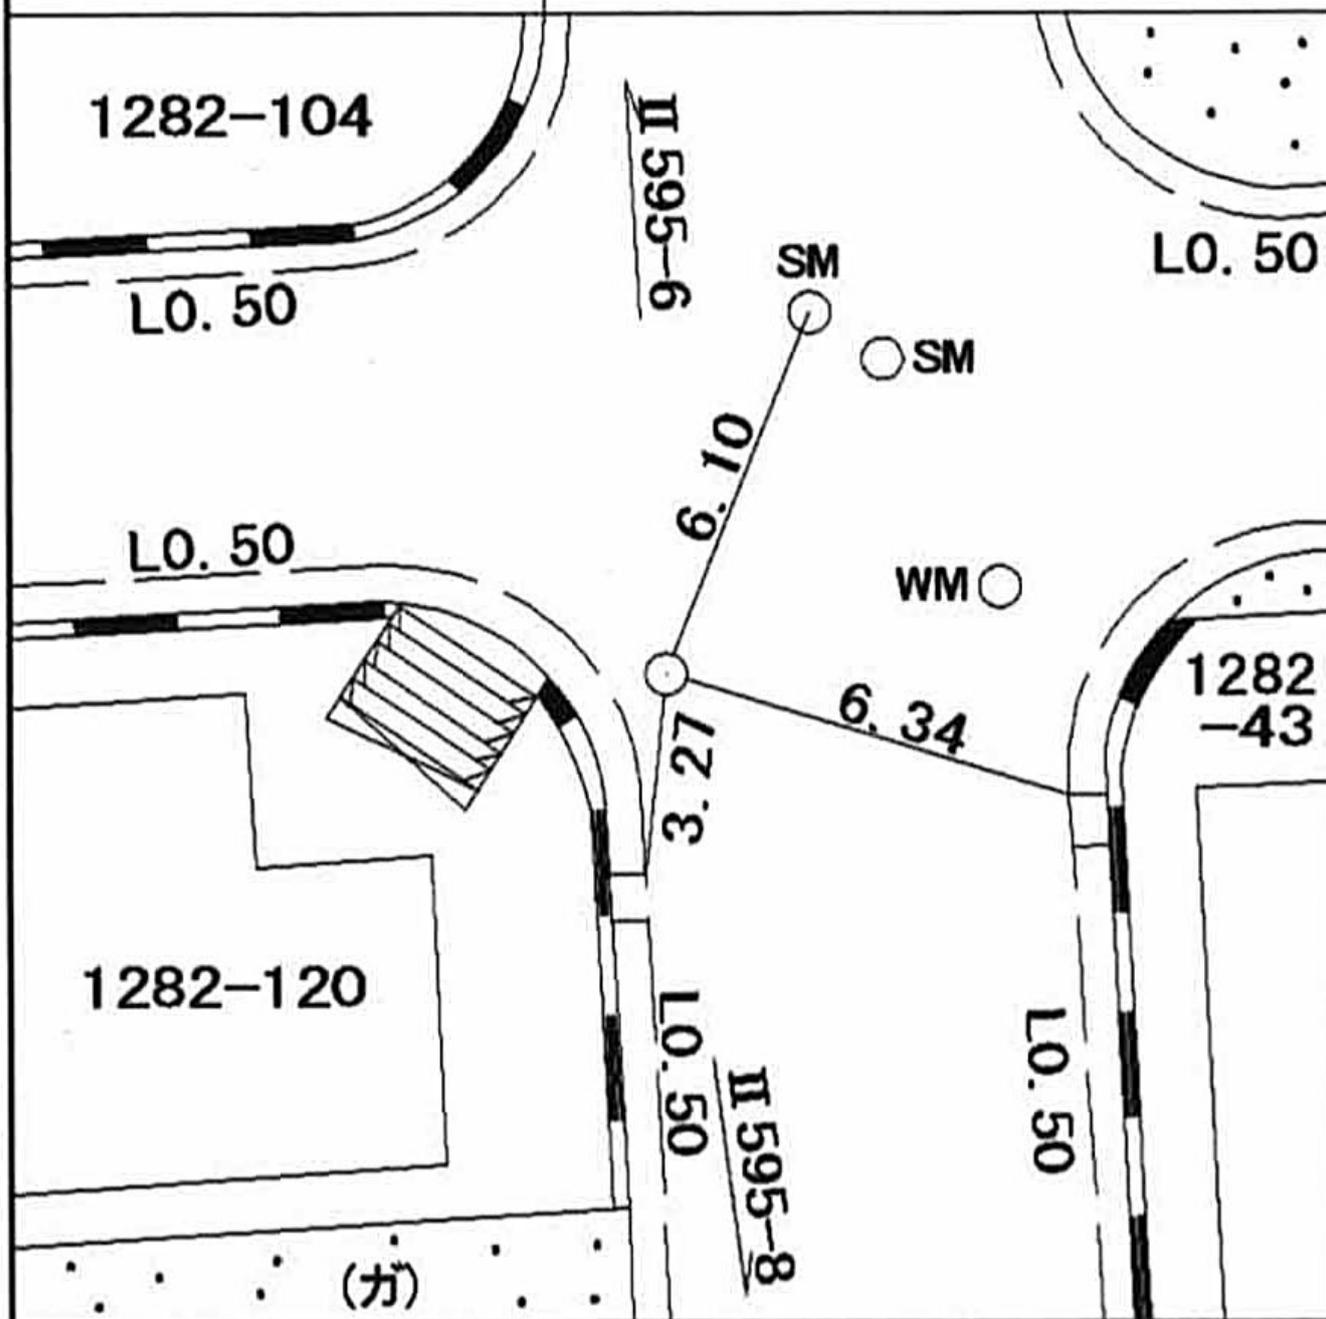

線番号	点番号	標識ノ種類	所在地
-----	-----	-------	-----

II 596	1	 金属標。鋸。木杭 キザミ	戸塚区鳥が丘三ノ十三番地先
要 図			

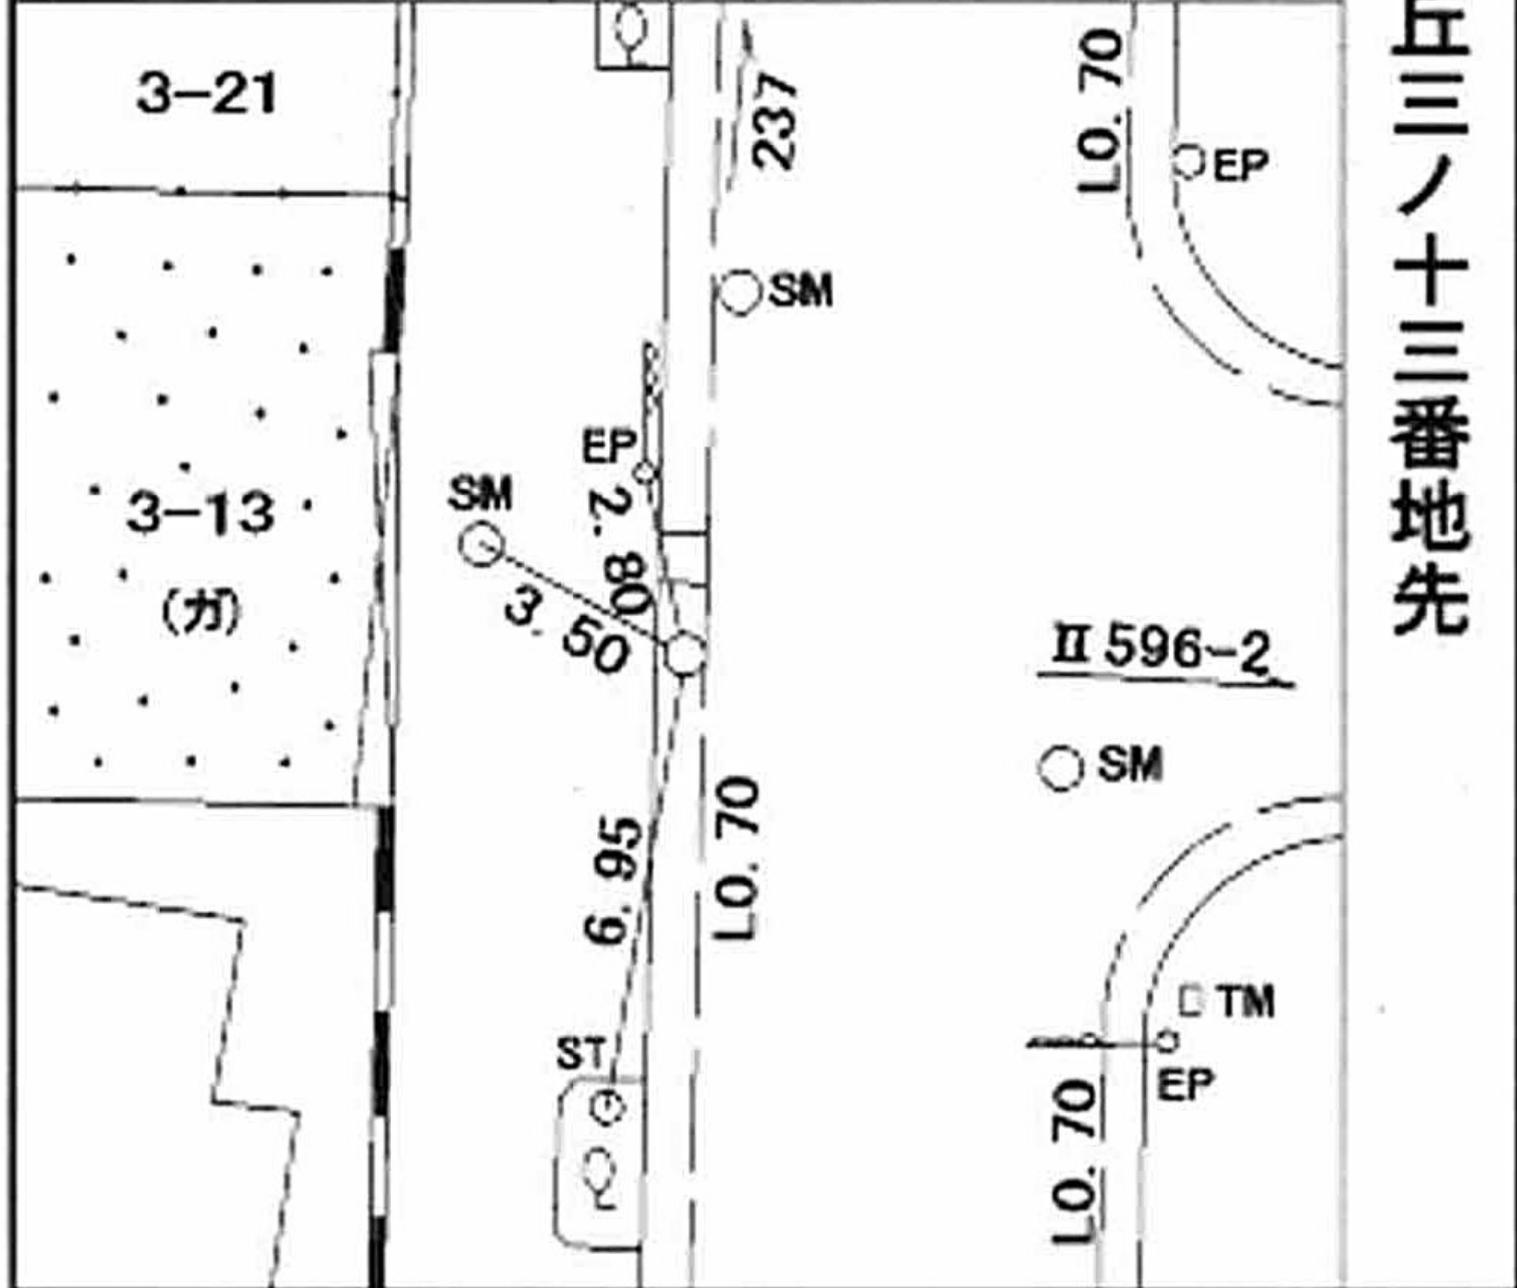

線
番
号点
番
号標
識
ノ
種
類所
在
地

Ⅱ 596


2


 金属標。鋸。木杭

キザミ

要
図

戸塚区鳥が丘九四ノ六番地先

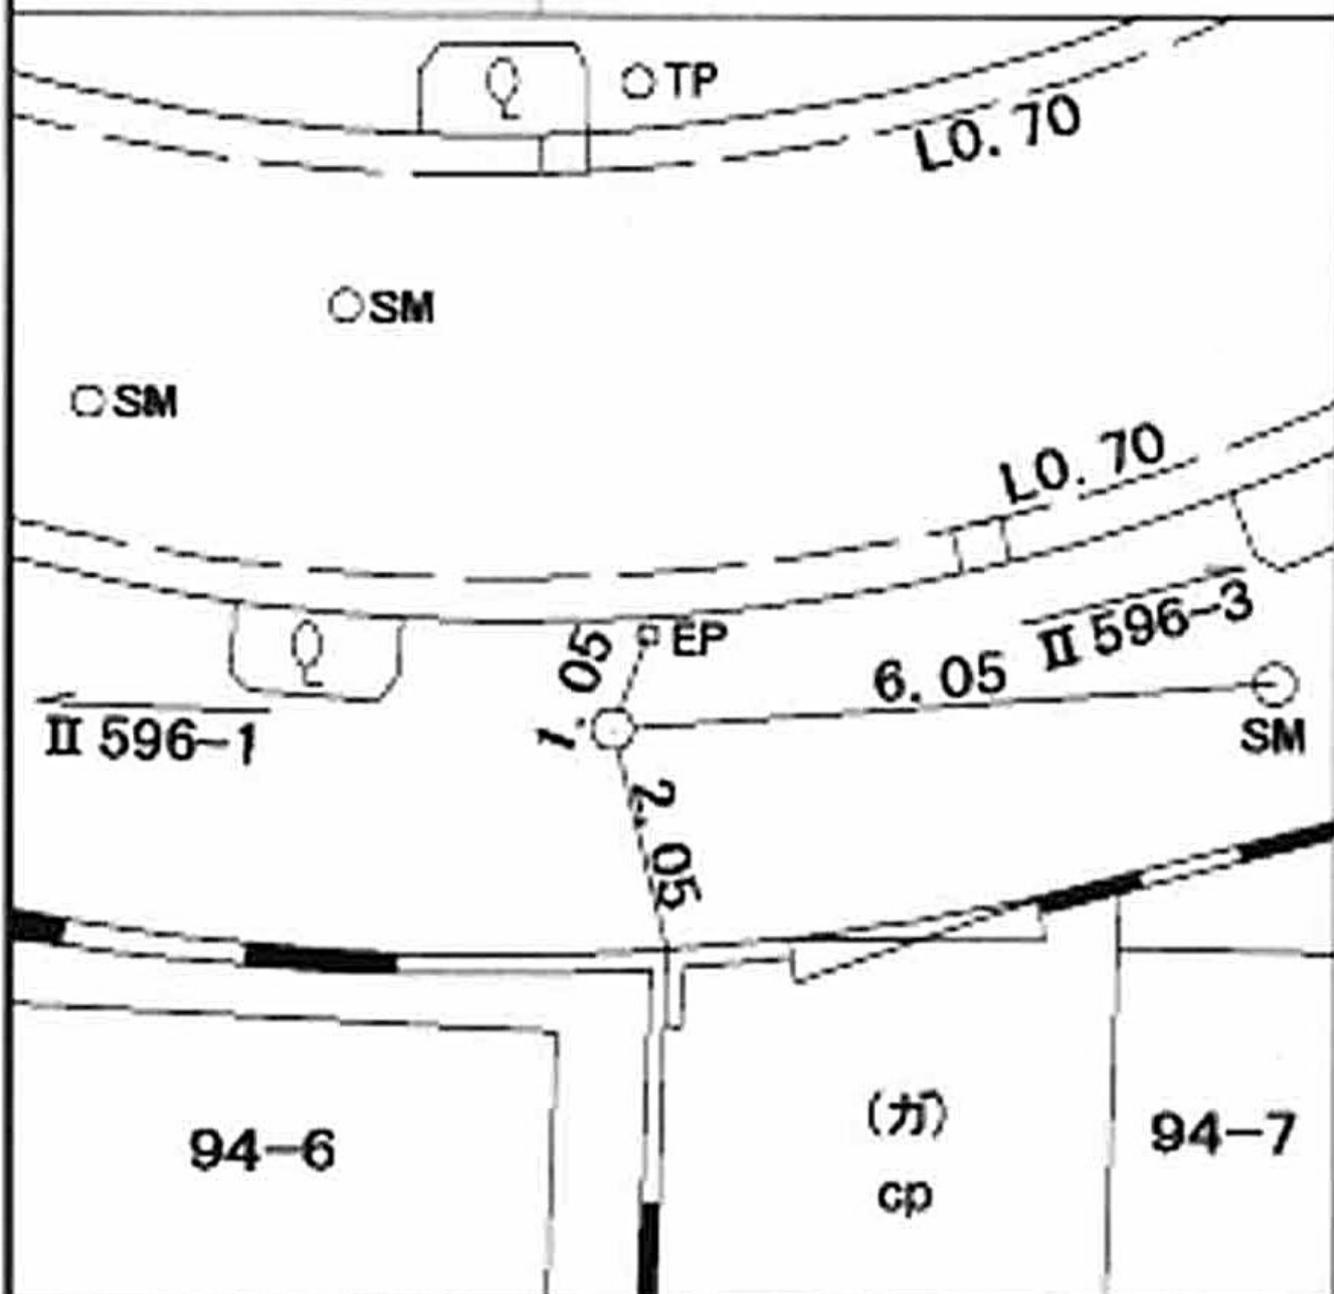

所在地

戸塚区矢部町一二〇七番地先

標識ノ種類

金属標。鋳。木杭

キザミ


点番号

4

線番号

II 596

要 図

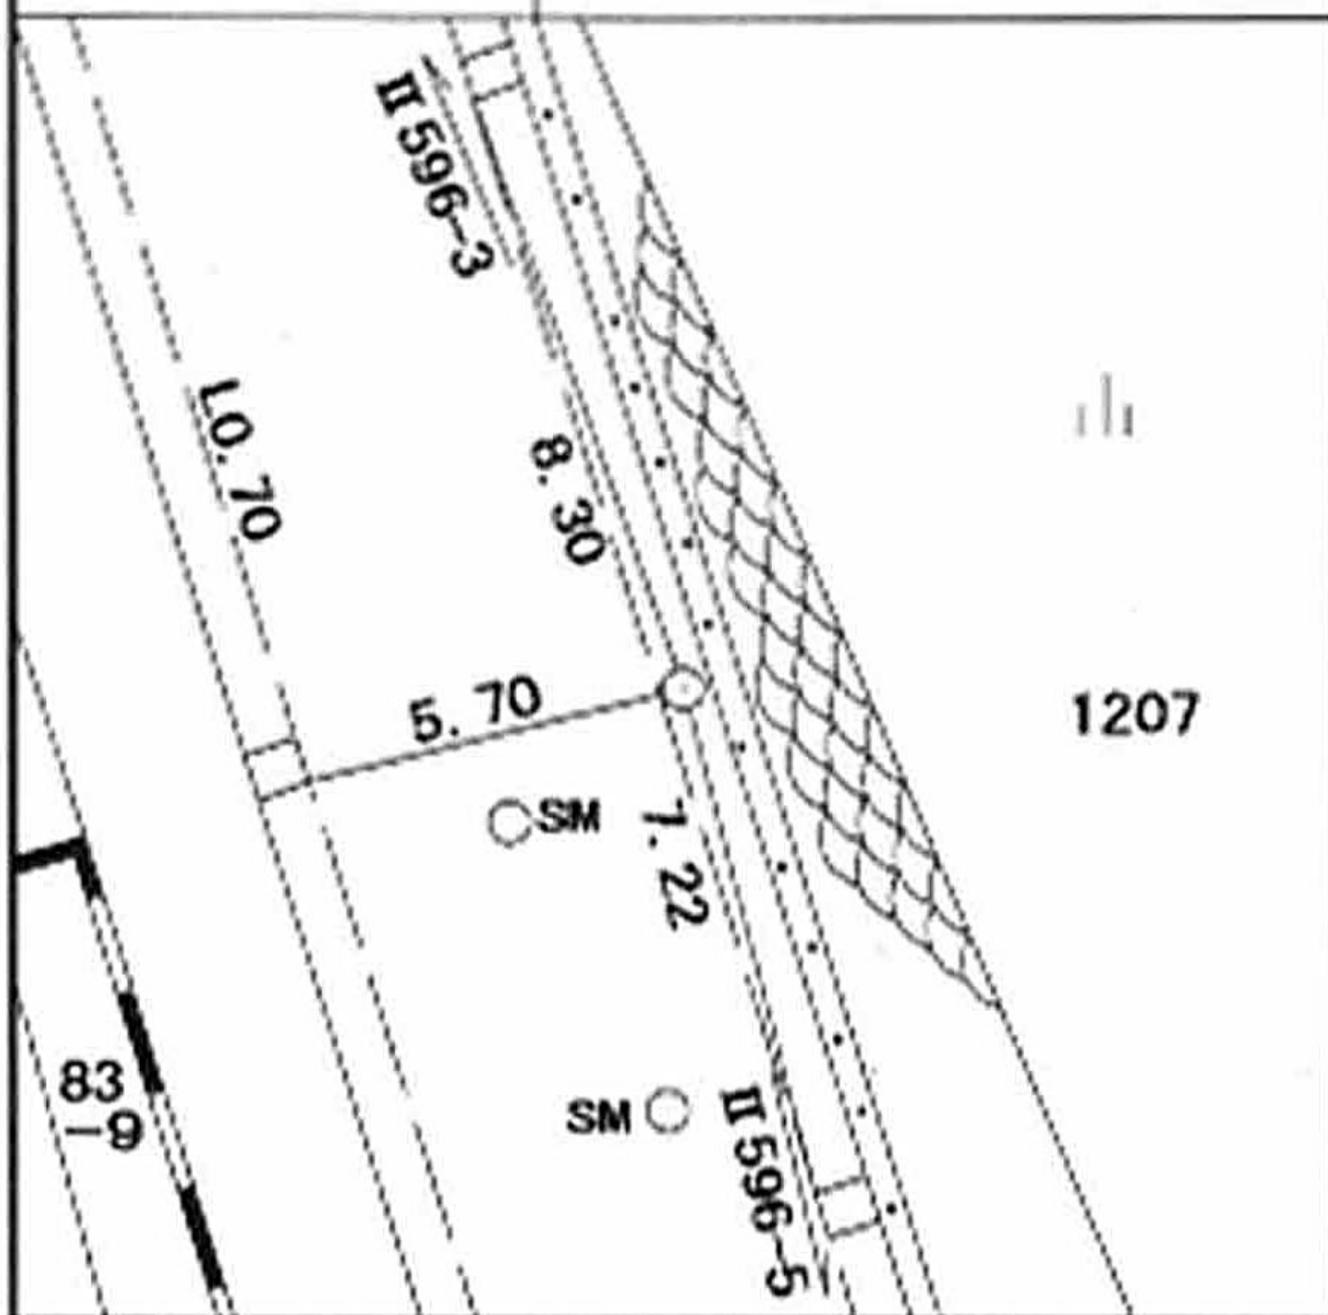

線番号

点番号

標識ノ種類

所在地

II 596

6


 金属標。鋸。木杭


キザミ

要

図

戸塚区矢部町一一九一番地先

1191

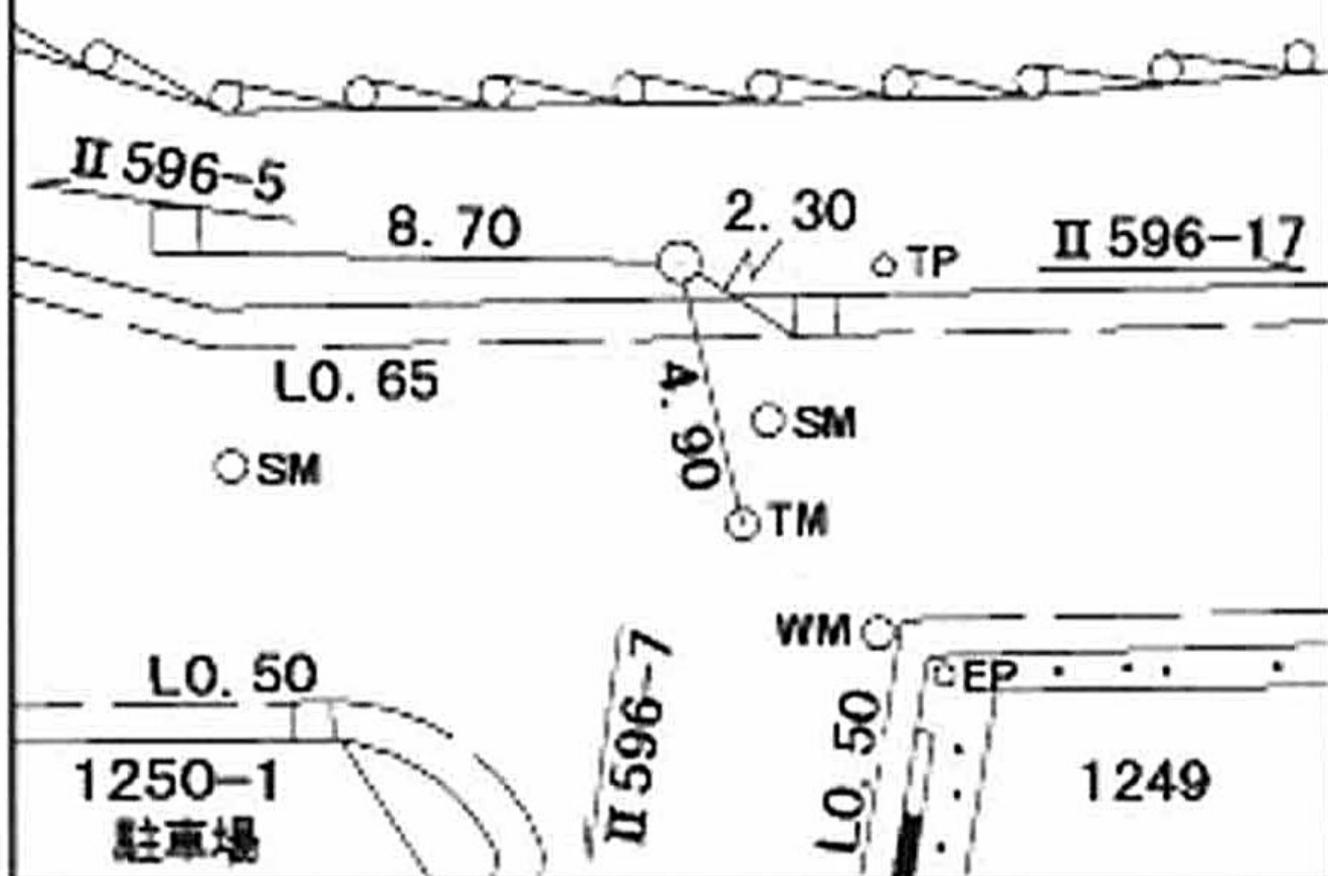

線番号	点番号	標識ノ種類	所在地
-----	-----	-------	-----

II 596	7	 金属標。鋏。木杭	戸塚区矢部町一三一九番地先
--------	---	--	---------------

要 図	キザミ	
-----	-----	--



戸塚区矢部町一三一九番地先

所在地

戸塚区矢部町一六三七ノ八番地先

標識ノ種類

金属標。鋸。木杭

キザミ

点番号

8

線番号

II 596

要

図

1637-8

II 596-7

5.34

4.14

II 596-9

1.25

LO.50

○WM

○SM

○F


LO.50

LO.50

○WM

○F

1394

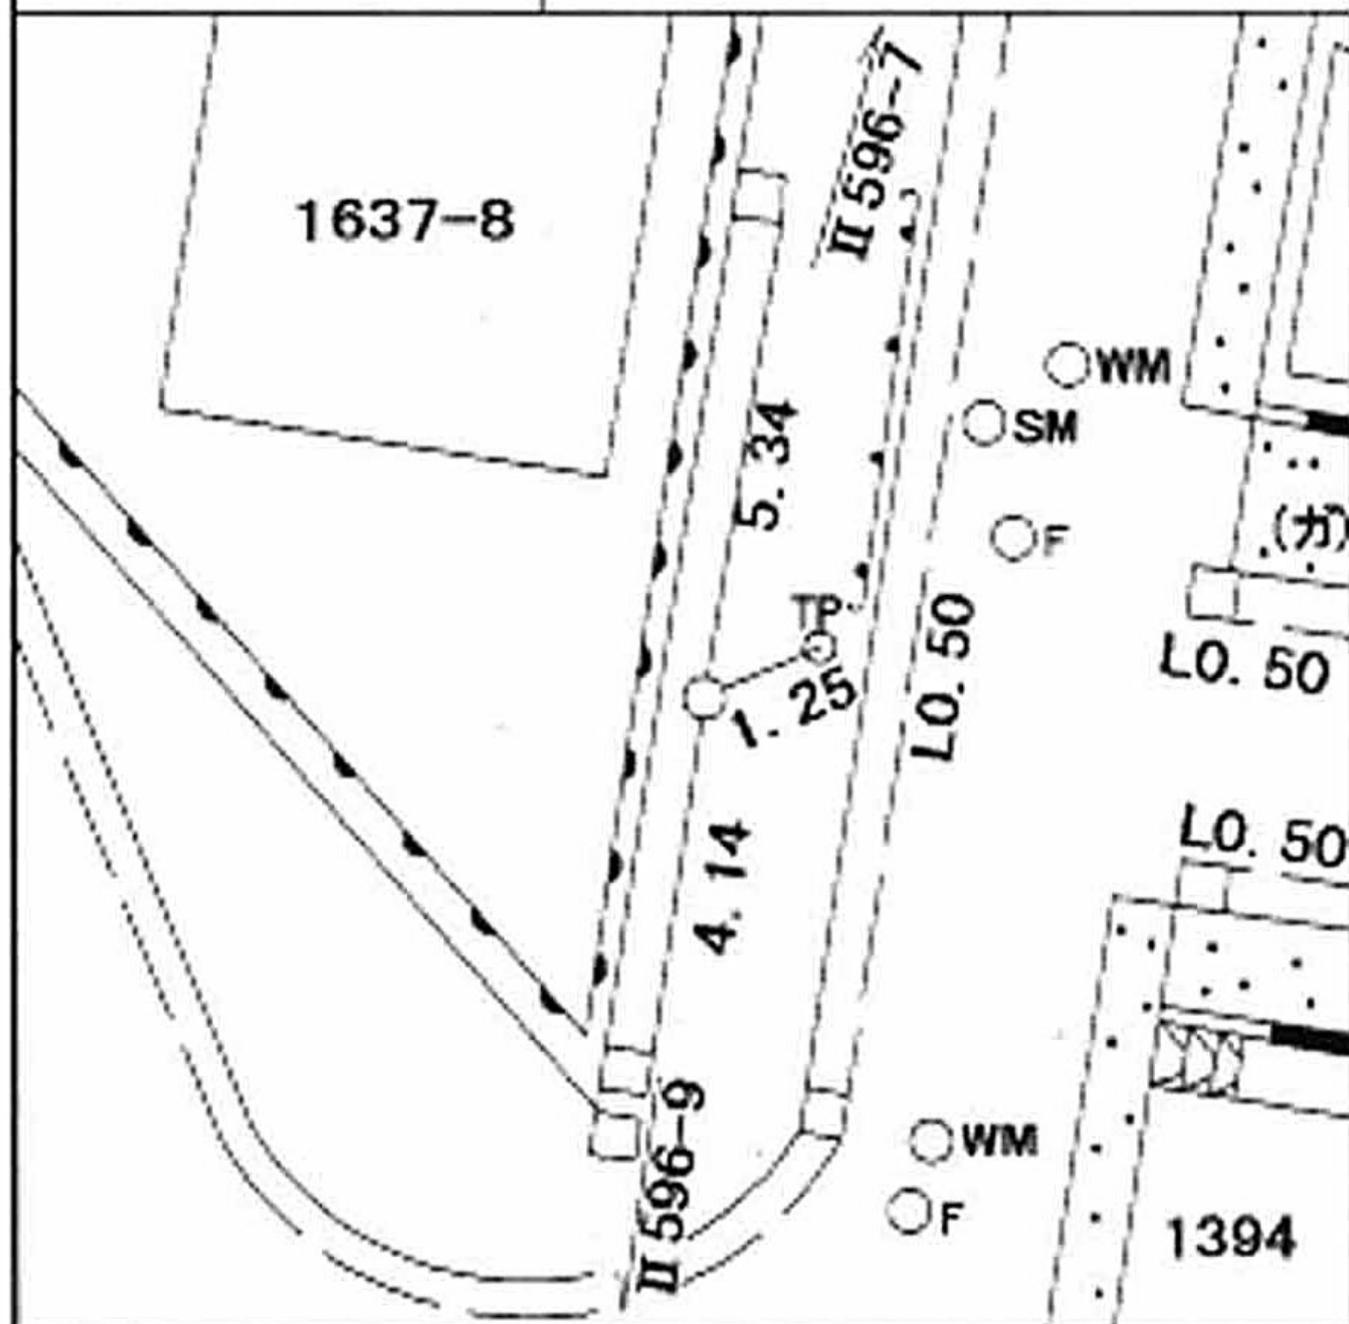

線
番
号

点
番
号

標 識 ノ 種 類

所 在 地

Ⅱ 596

9


金属標。鋸。木杭

戸塚区矢部町一四九九番地先

要

図


キザミ

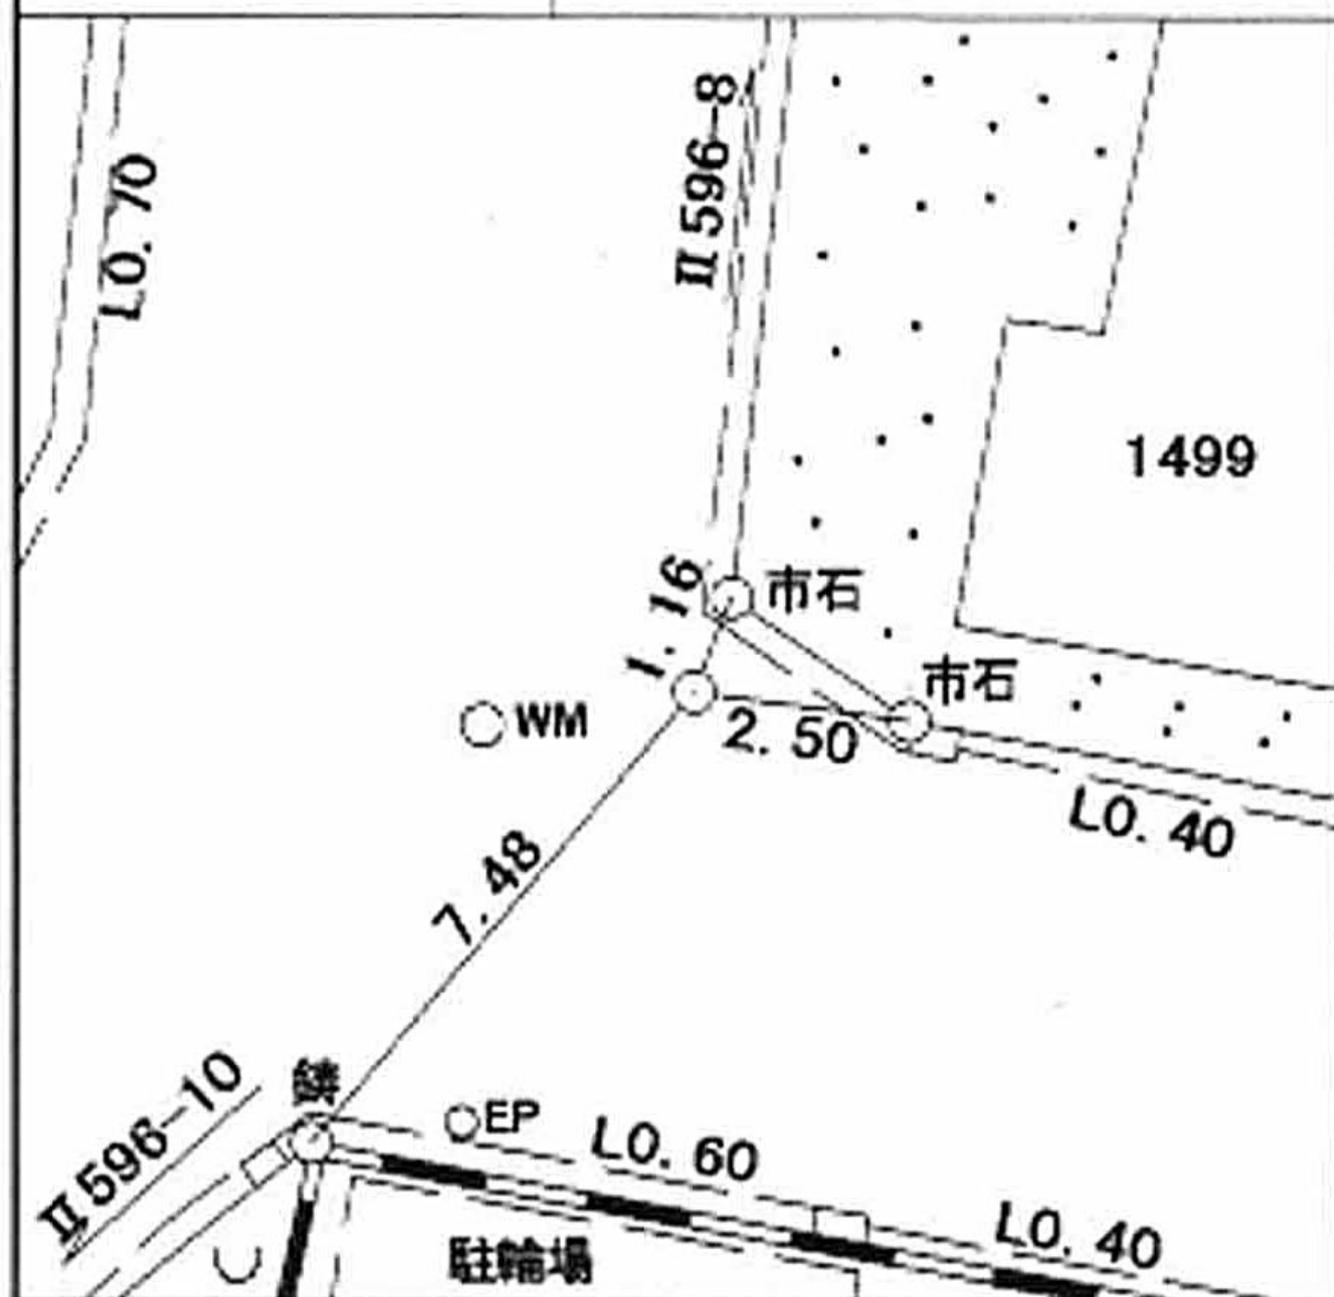

線番号	点番号	標識ノ種類	所在地
-----	-----	-------	-----

II 596	10	<div data-bbox="619 398 896 676" style="border: 1px solid black; border-radius: 50%; width: 174px; height: 124px; display: flex; align-items: center; justify-content: center;"> ○ ○ ○ </div> 金属標。鋸。木杭 キザミ	戸塚区矢部町一五四四ノ二番地先
--------	----	--	-----------------

要 図		
-----	--	--

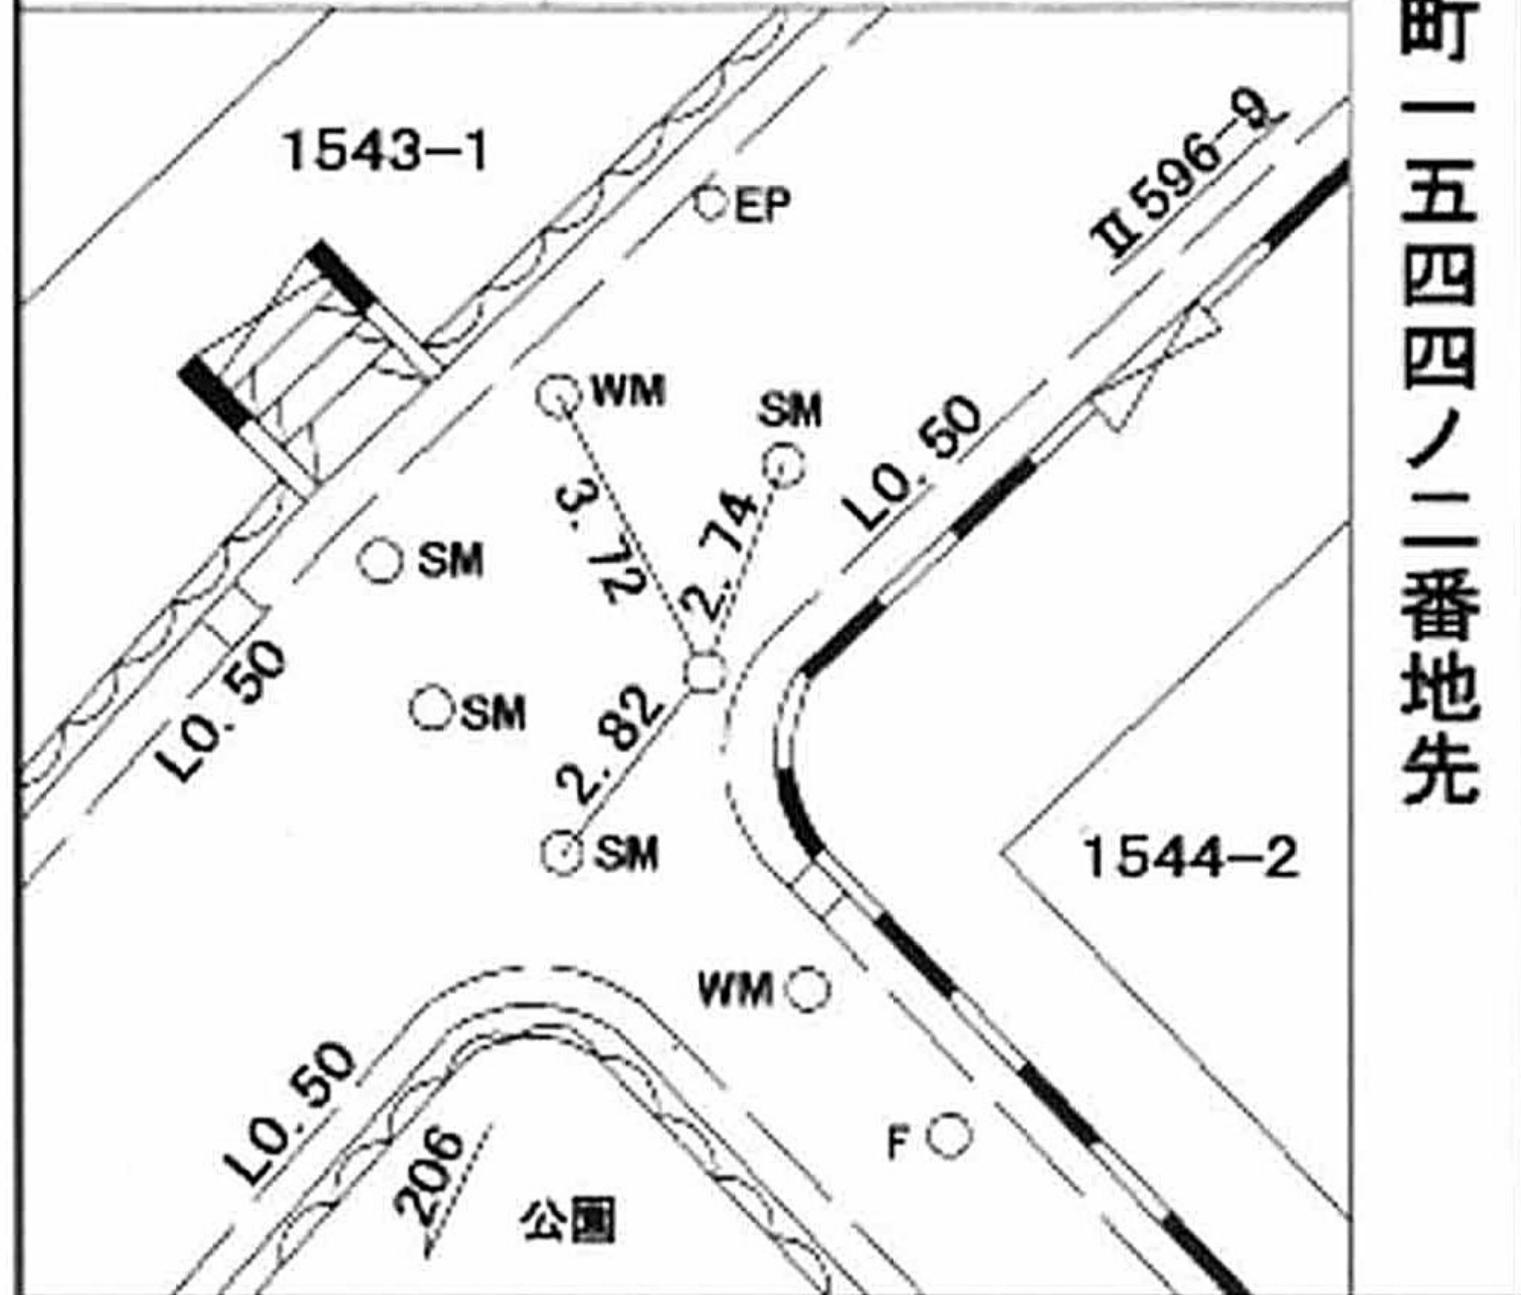

所在地

戸塚区吉田町二九二番地先

標識ノ種類

金属標。鋏。木杭

キザミ

点番号

11

線番号

II 596

要 図



所在地

戸塚区吉田町五九四番地先

標識ノ種類

金属標。鋳。木杭

キザミ


点番号

13

線番号

II 596

要 図

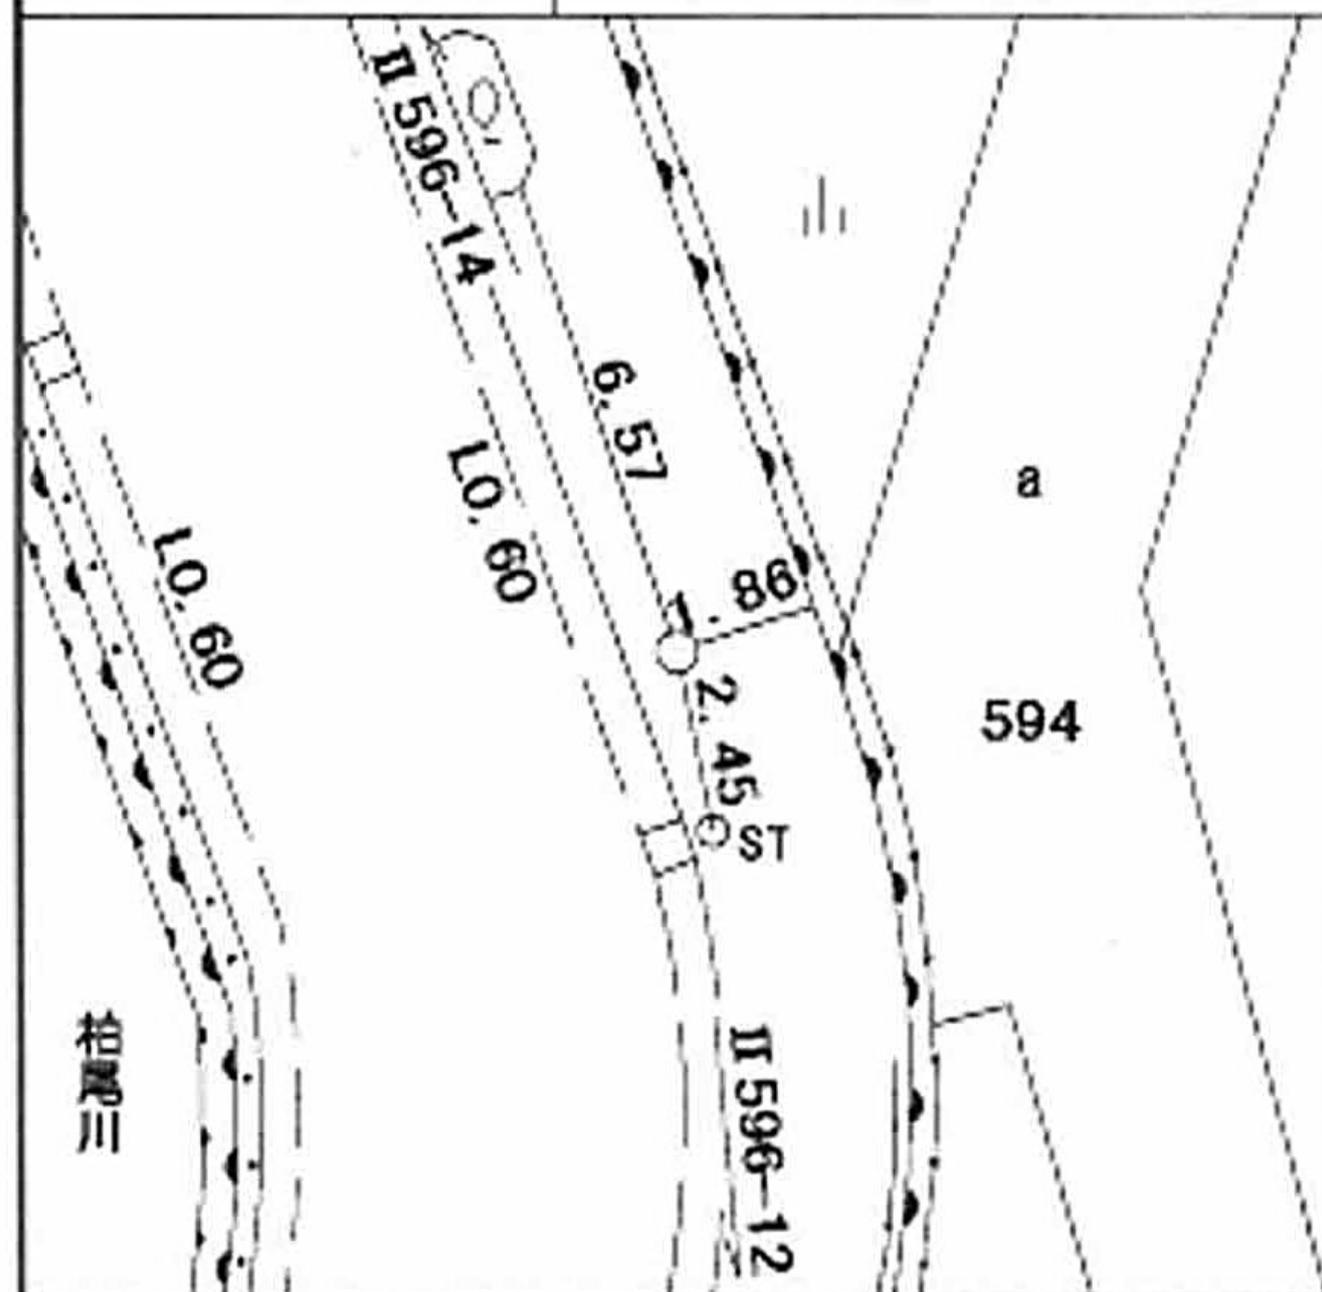

柏尾川

所在地

戸塚区矢部町三二一番地

標識ノ種類

金属標。鋳。木杭

キザミ

線番号


II 596

点番号

15

要

図

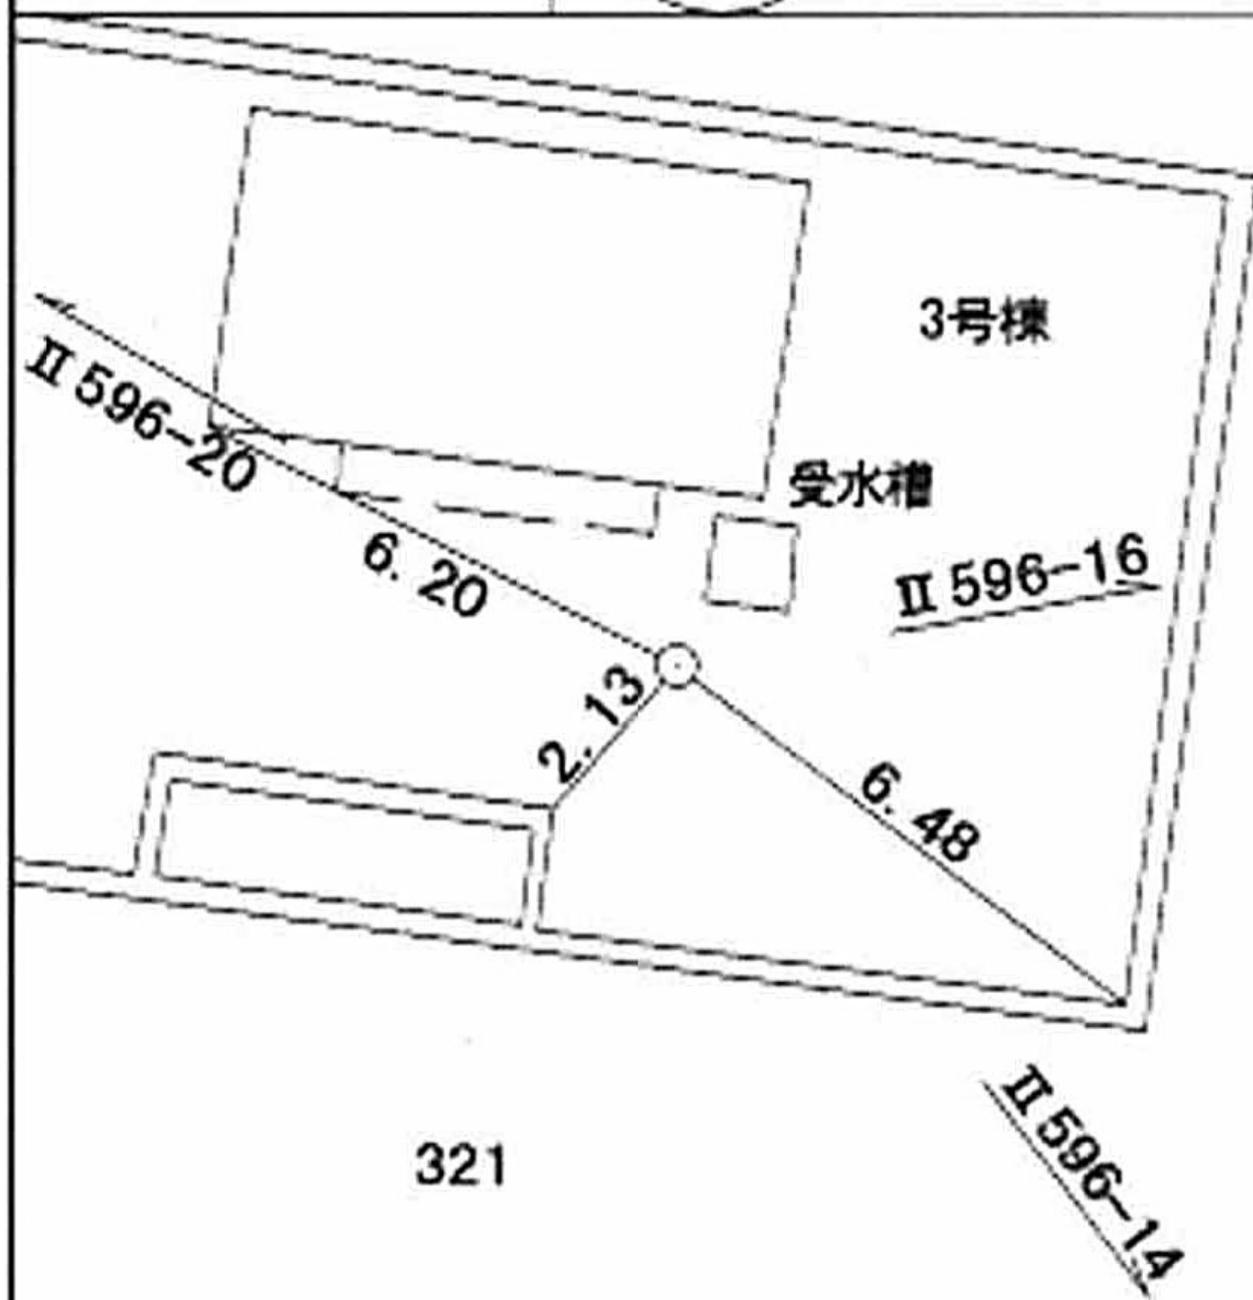

所在地


標識ノ種類

金属標。鋳。木杭

キザミ


線番号

II 596

点番号

16

要 図

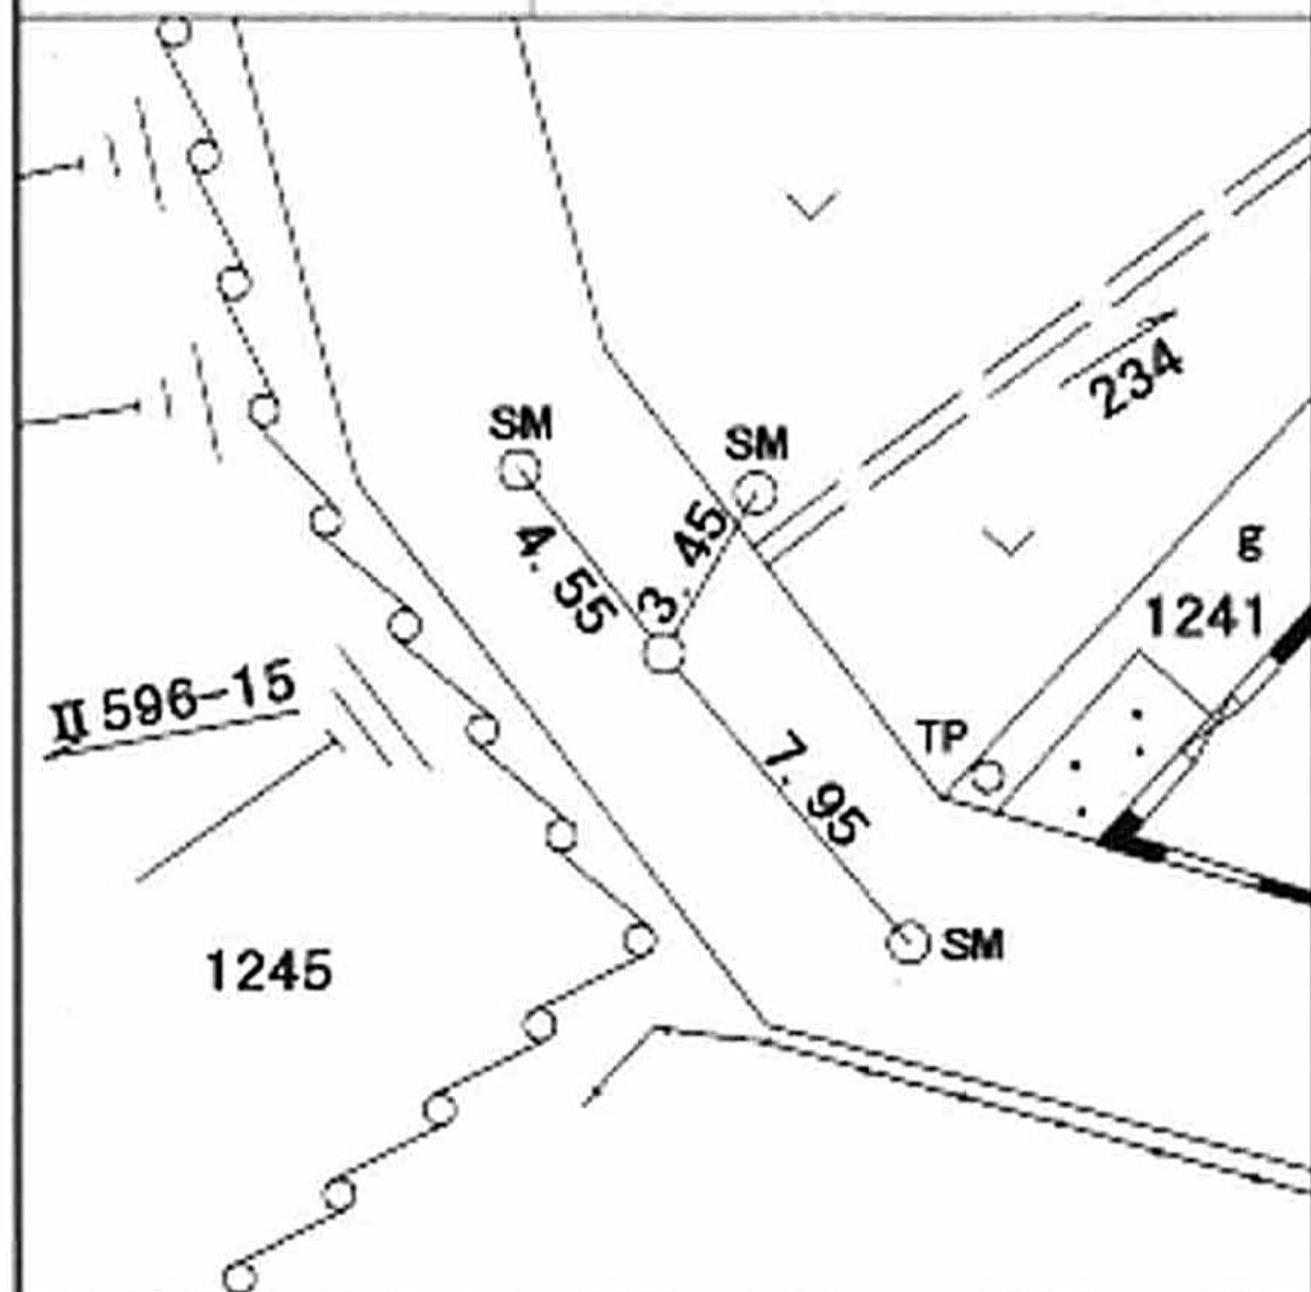

線番号

点番号

標識ノ種類

所在地

II 596

17


金属標。鋏。木杭

戸塚区矢部町一二三二ノ四番地先

要


図

キザミ

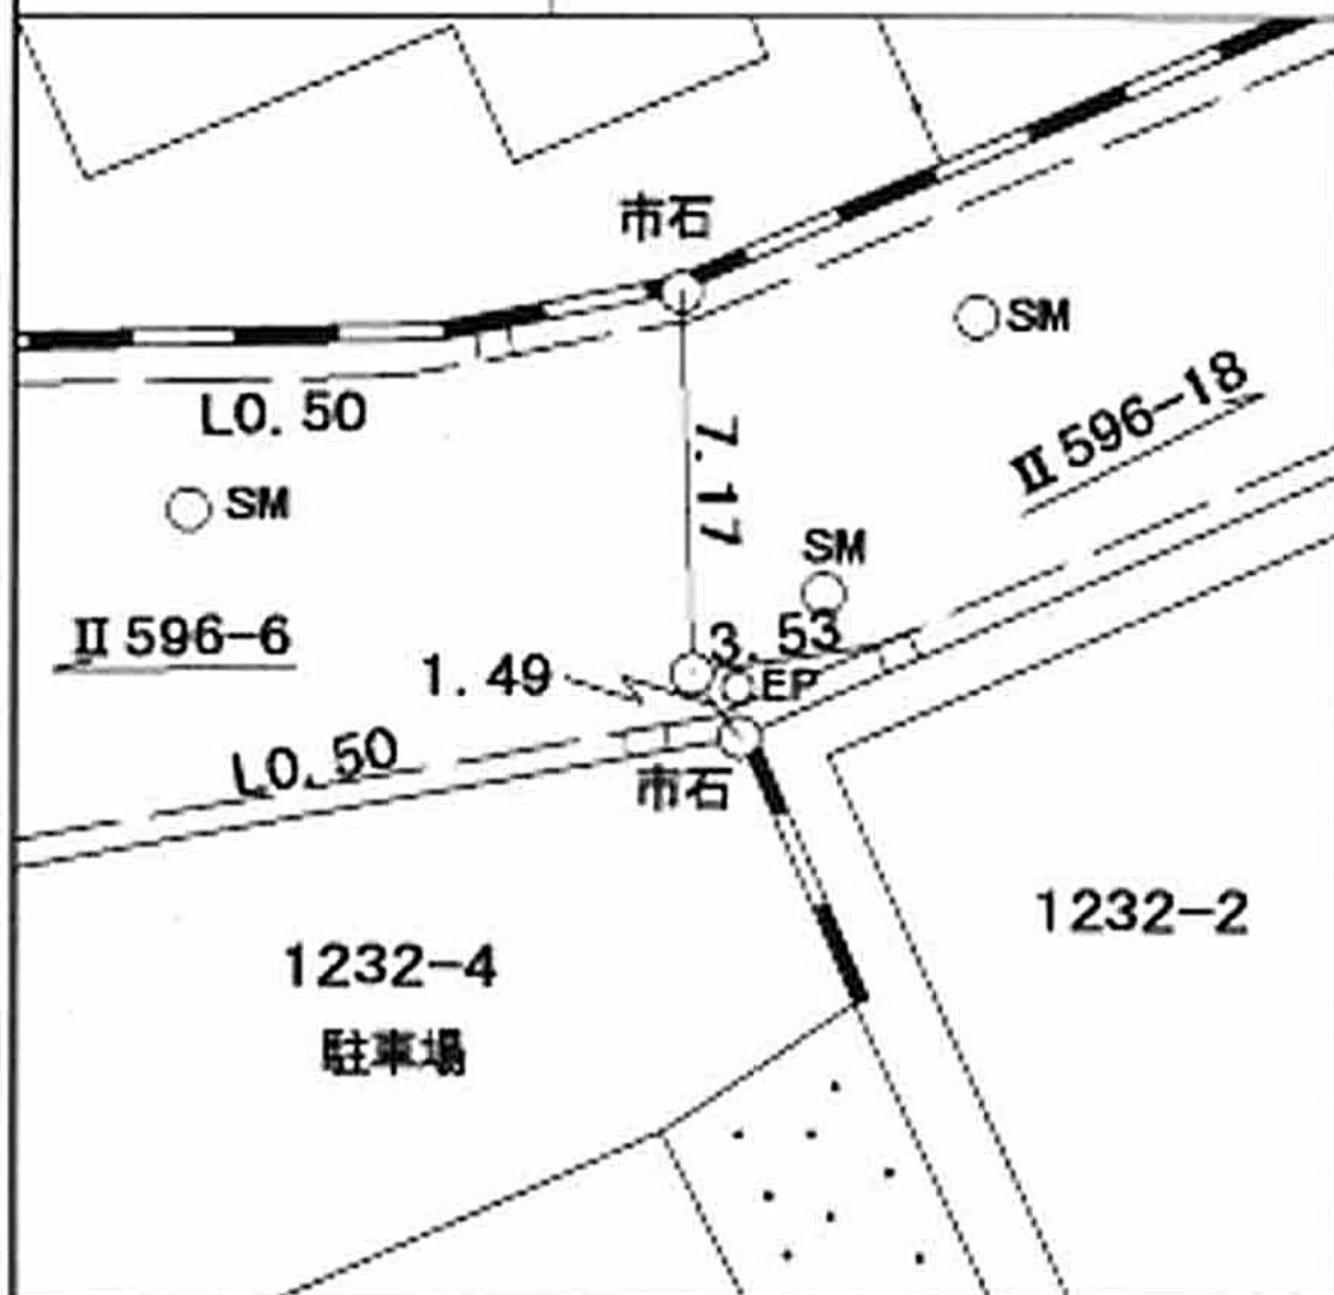

線番号	点番号	標識ノ種類	所在地
-----	-----	-------	-----

II 596	18	<div data-bbox="614 403 885 683" style="border: 1px solid black; border-radius: 50%; width: 170px; height: 125px; display: flex; align-items: center; justify-content: center;"> 金属標 </div> 。 鋌 。 木杭 キザミ	戸塚区矢部町九四七番地先
要 図			

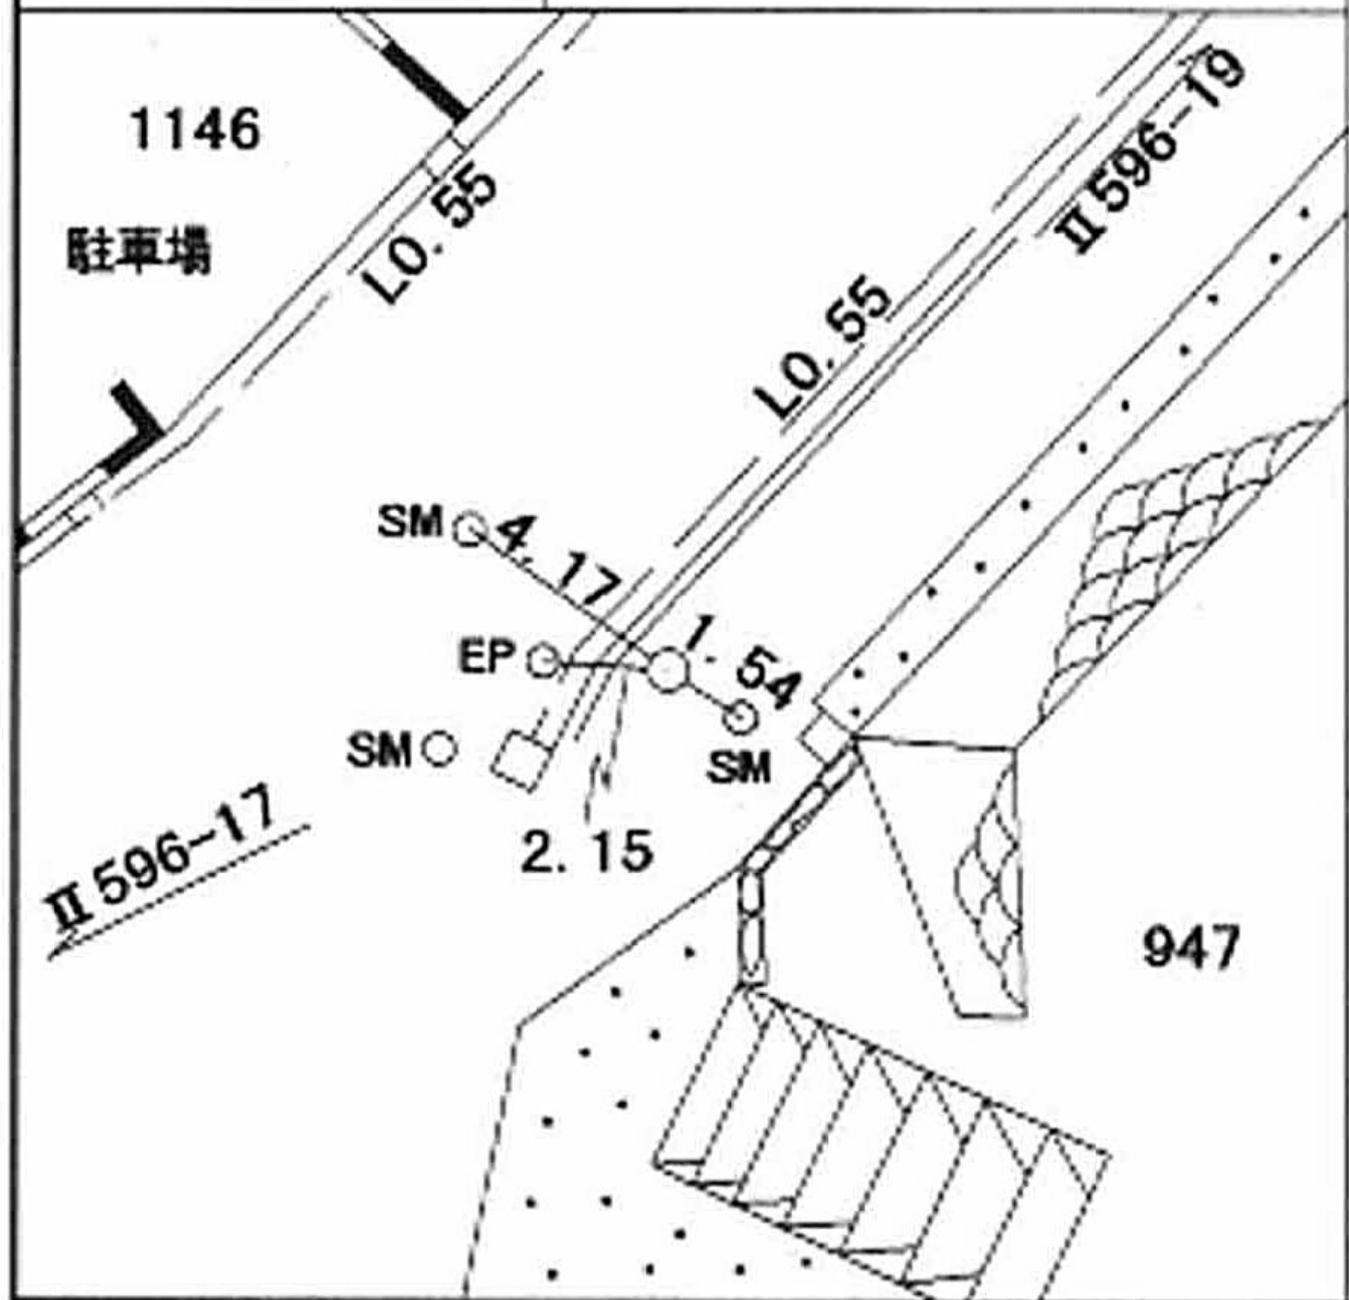

線番号	点番号	標識ノ種類	所在地
-----	-----	-------	-----

II 596	20	 金属標。鋌。木杭	戸塚区矢部町八八〇番地先
--------	----	--	--------------

要 図	キザミ	
-----	-----	--



戸塚区矢部町八八〇番地先


線番号	点番号	標識ノ種類	所在地
-----	-----	-------	-----

Ⅱ598 13

金属標。鋌。木杭
キザミ

中区竹之丸一三二番地先

要 図

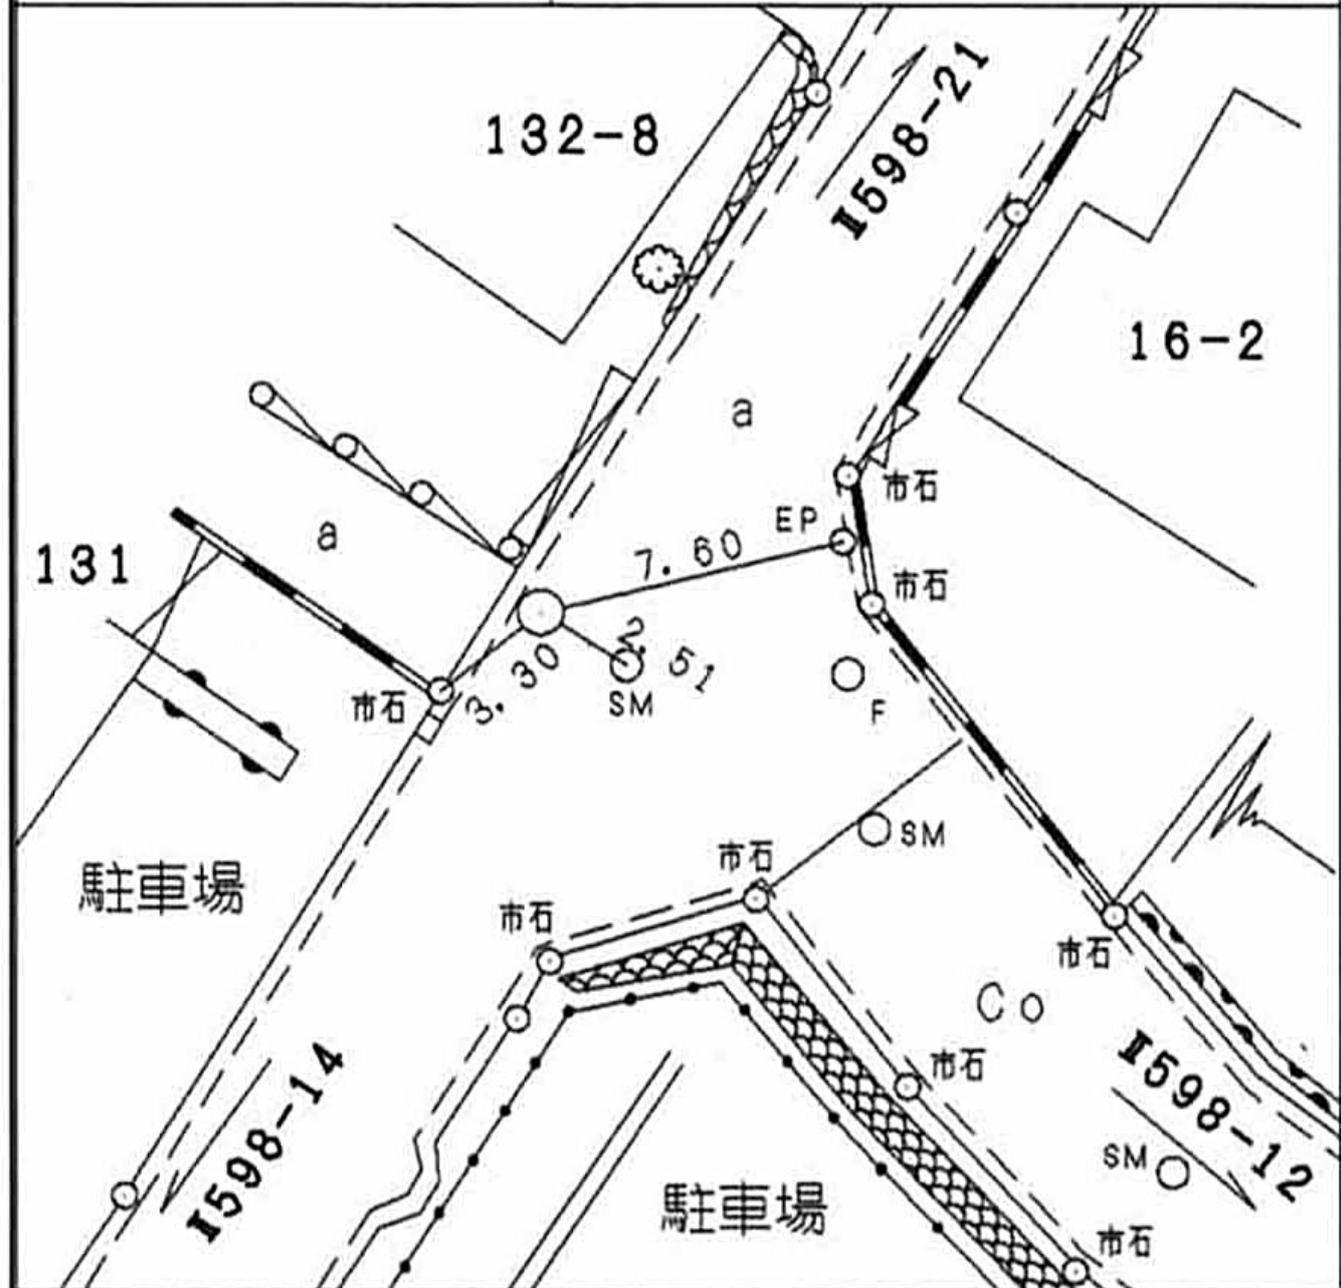

所在地

中区竹之丸五三二ノ一番地先

標識ノ種類

金属標。鋌。木杭

キザミ


点番号

14

線番号

Ⅱ598

要 図

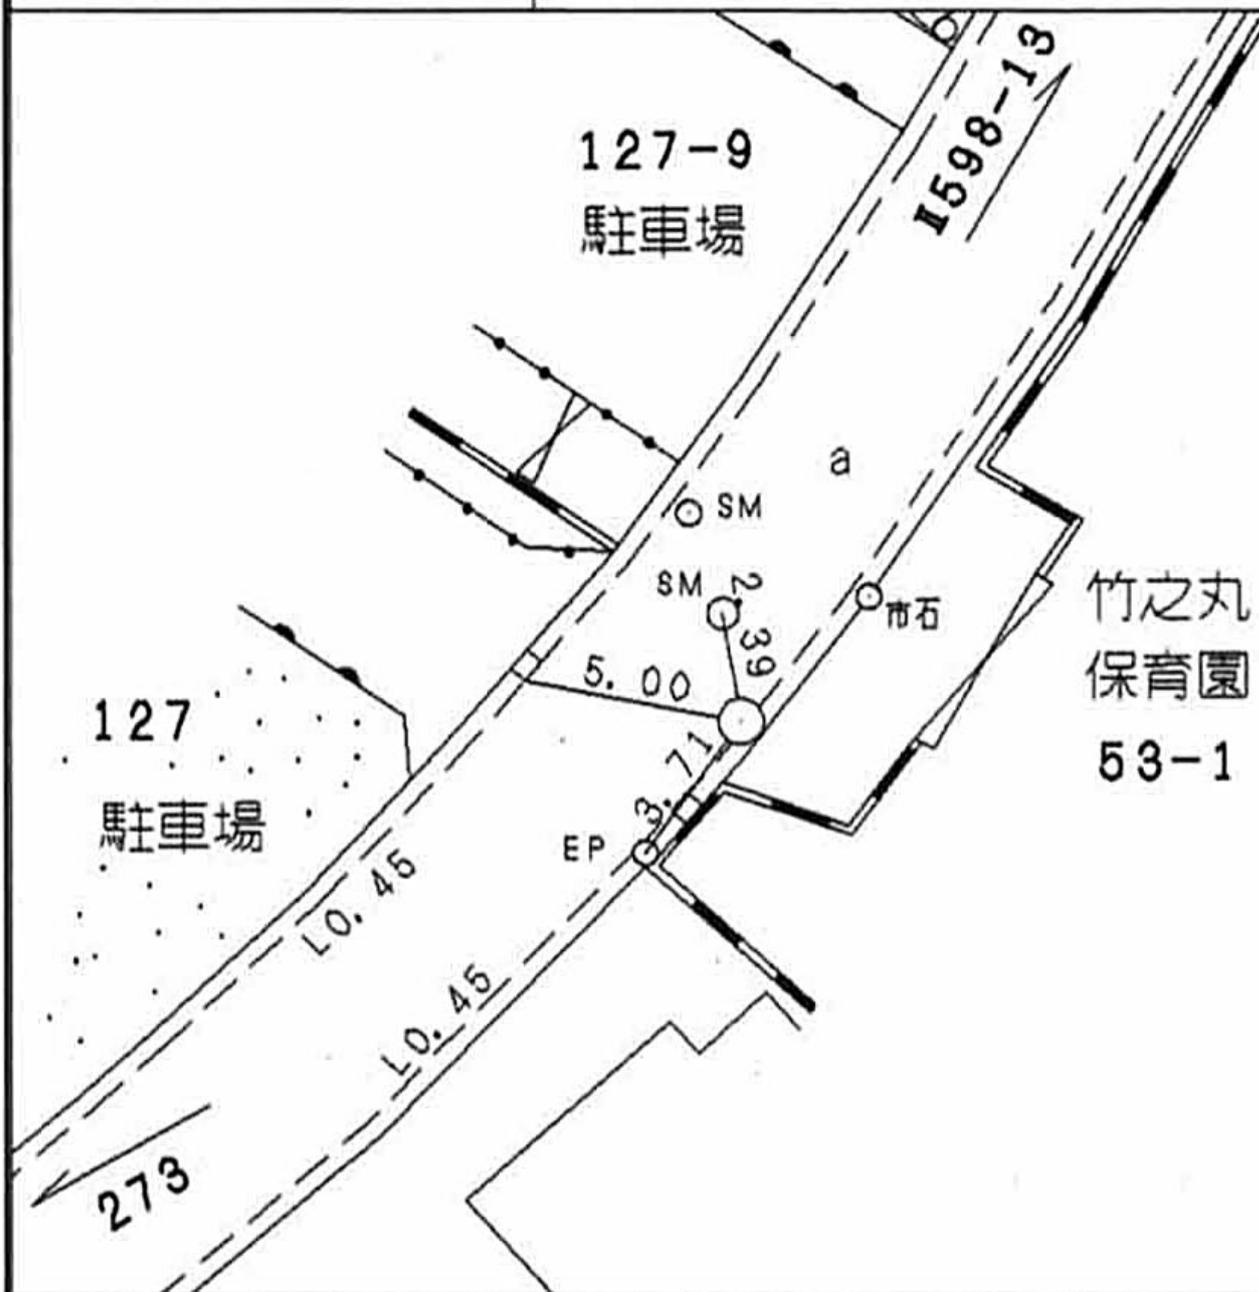

所在地

中区鷺山一七番地先

標識ノ種類

金属標。鋏。木杭

キザミ


線番号

I598

点番号

15

要 図

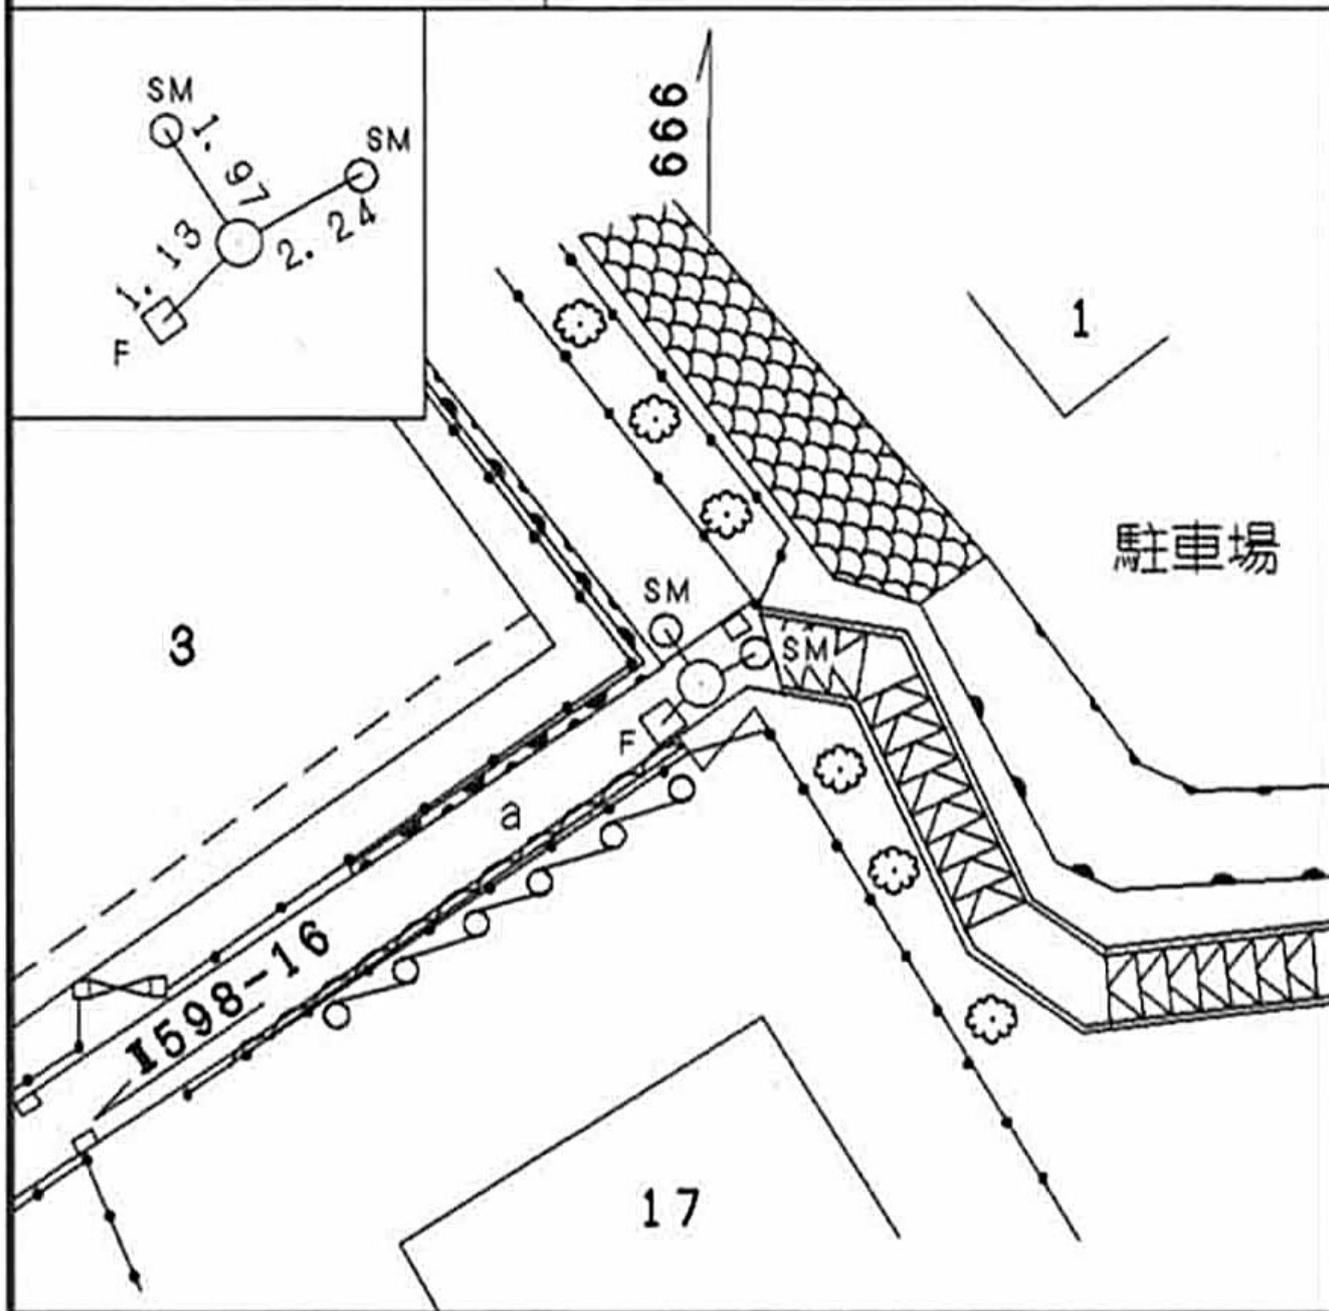

線番号	点番号	標識ノ種類	所在地
-----	-----	-------	-----

Ⅱ598


16

金属標。鋌。木杭

中区鷺山八番地先

要 図

キザミ

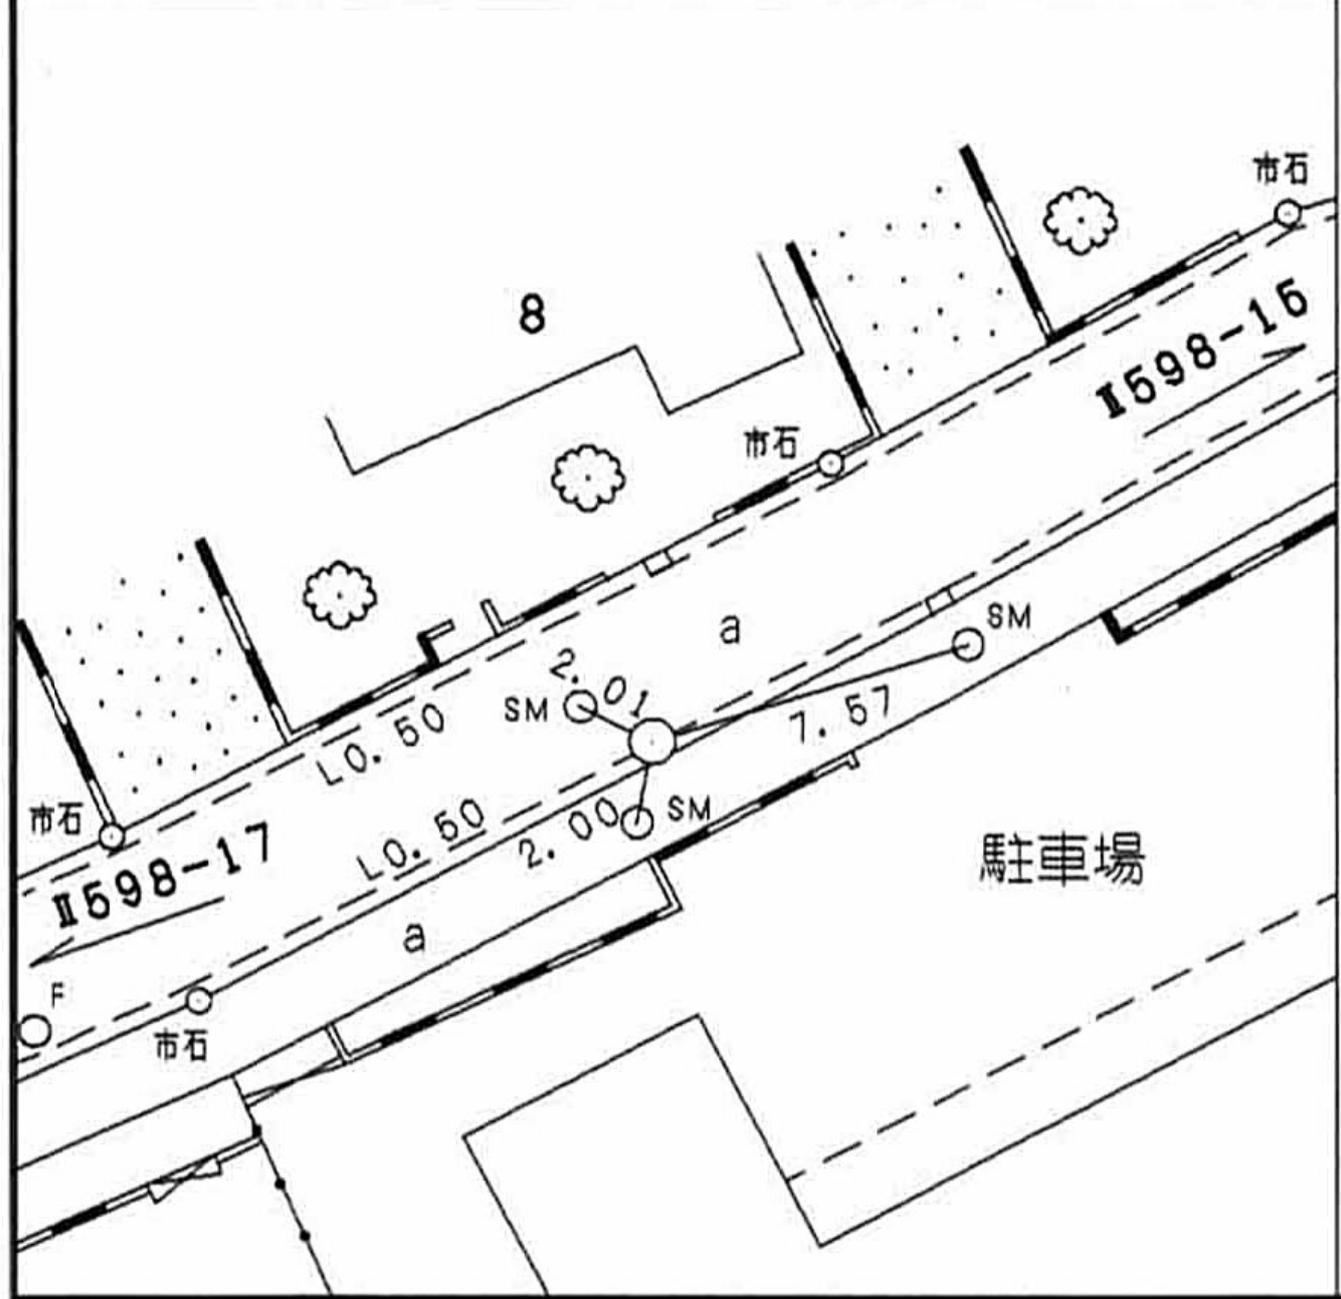

線
番
号

点
番
号

標 識 ノ 種 類

所 在 地

Ⅱ598


17

金属標。鋌。木杭

キザミ

要 図

中区鷺山六三ノ三番地先

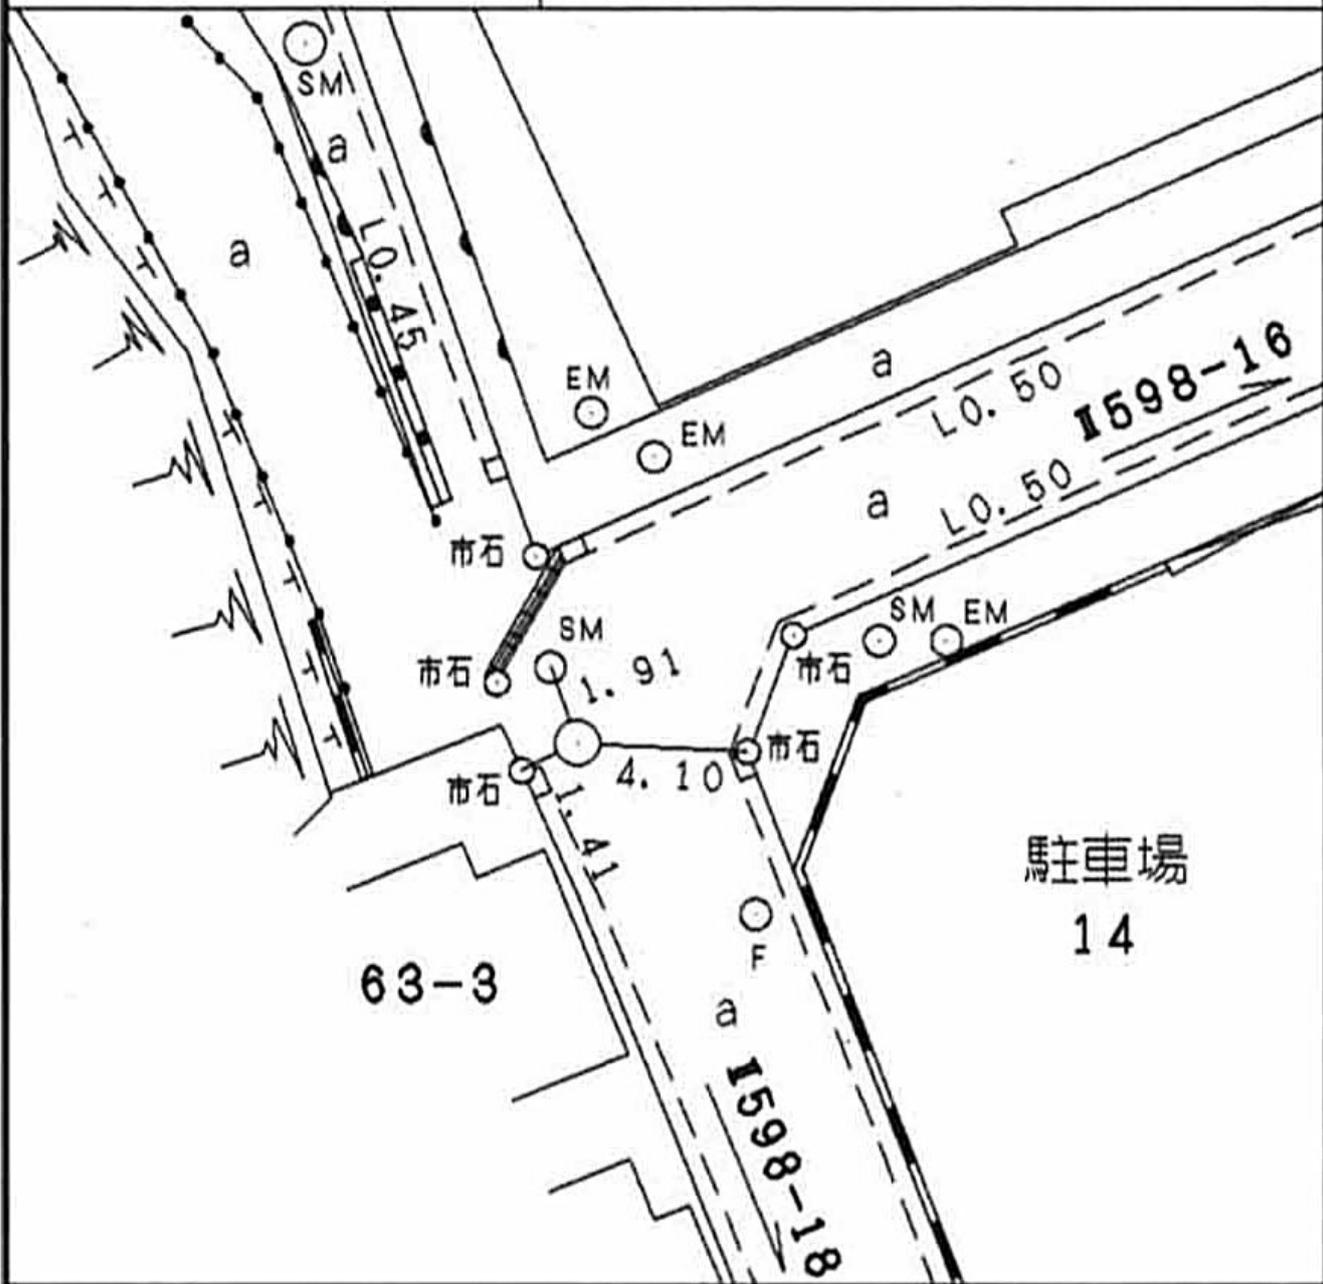

所在地

中区鷺山二八ノ一番地先

標識ノ種類

金属標。鋌。木杭

キザミ


点番号

18

線番号

Ⅱ598

要 図

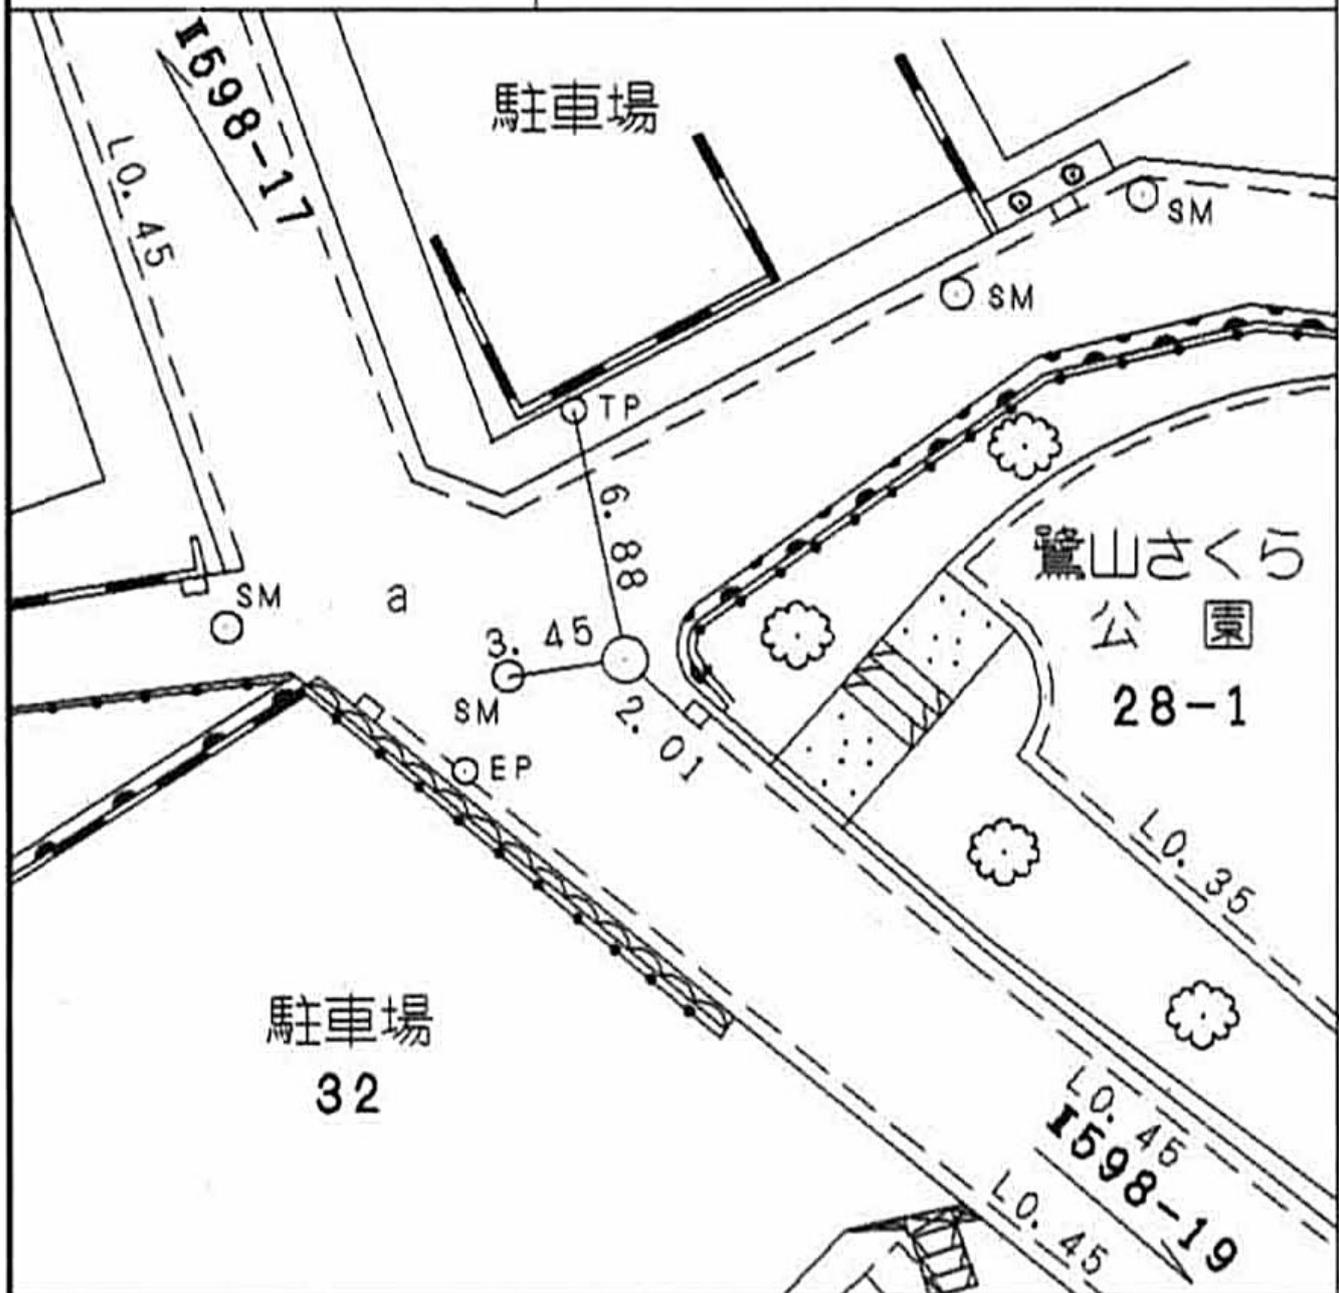

線番号	点番号	標識ノ種類	所在地
-----	-----	-------	-----


I598	19
------	----

金属標。鋌。木杭

要 図

キザミ

中区鷺山四六番地先

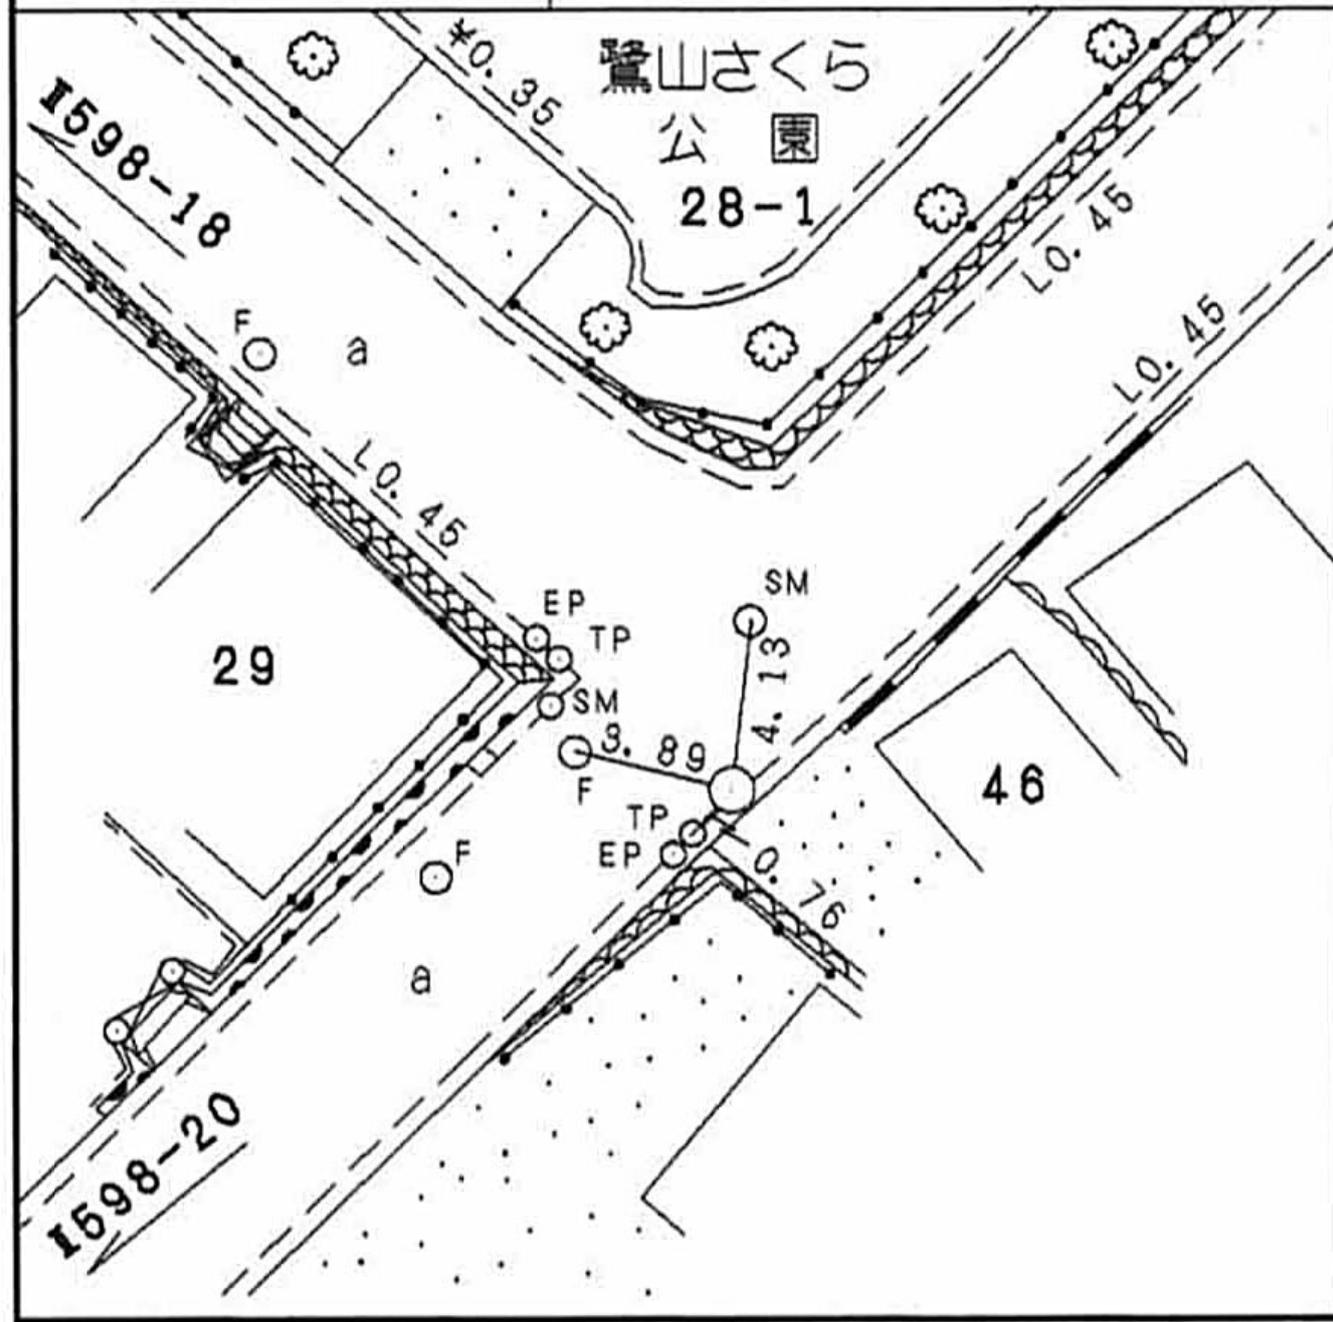

線
番
号

点
番
号

標 識 ノ 種 類

所
在
地

Ⅱ 598

22

金属標・鋌・木杭

中
区
竹
之
丸
三
番
一
地
先

キザミ

要 図



線
番
号

点
番
号

標 識 ノ 種 類

所 在 地


Ⅱ599

1

金属標。鋸。木杭

キザミ

要 図

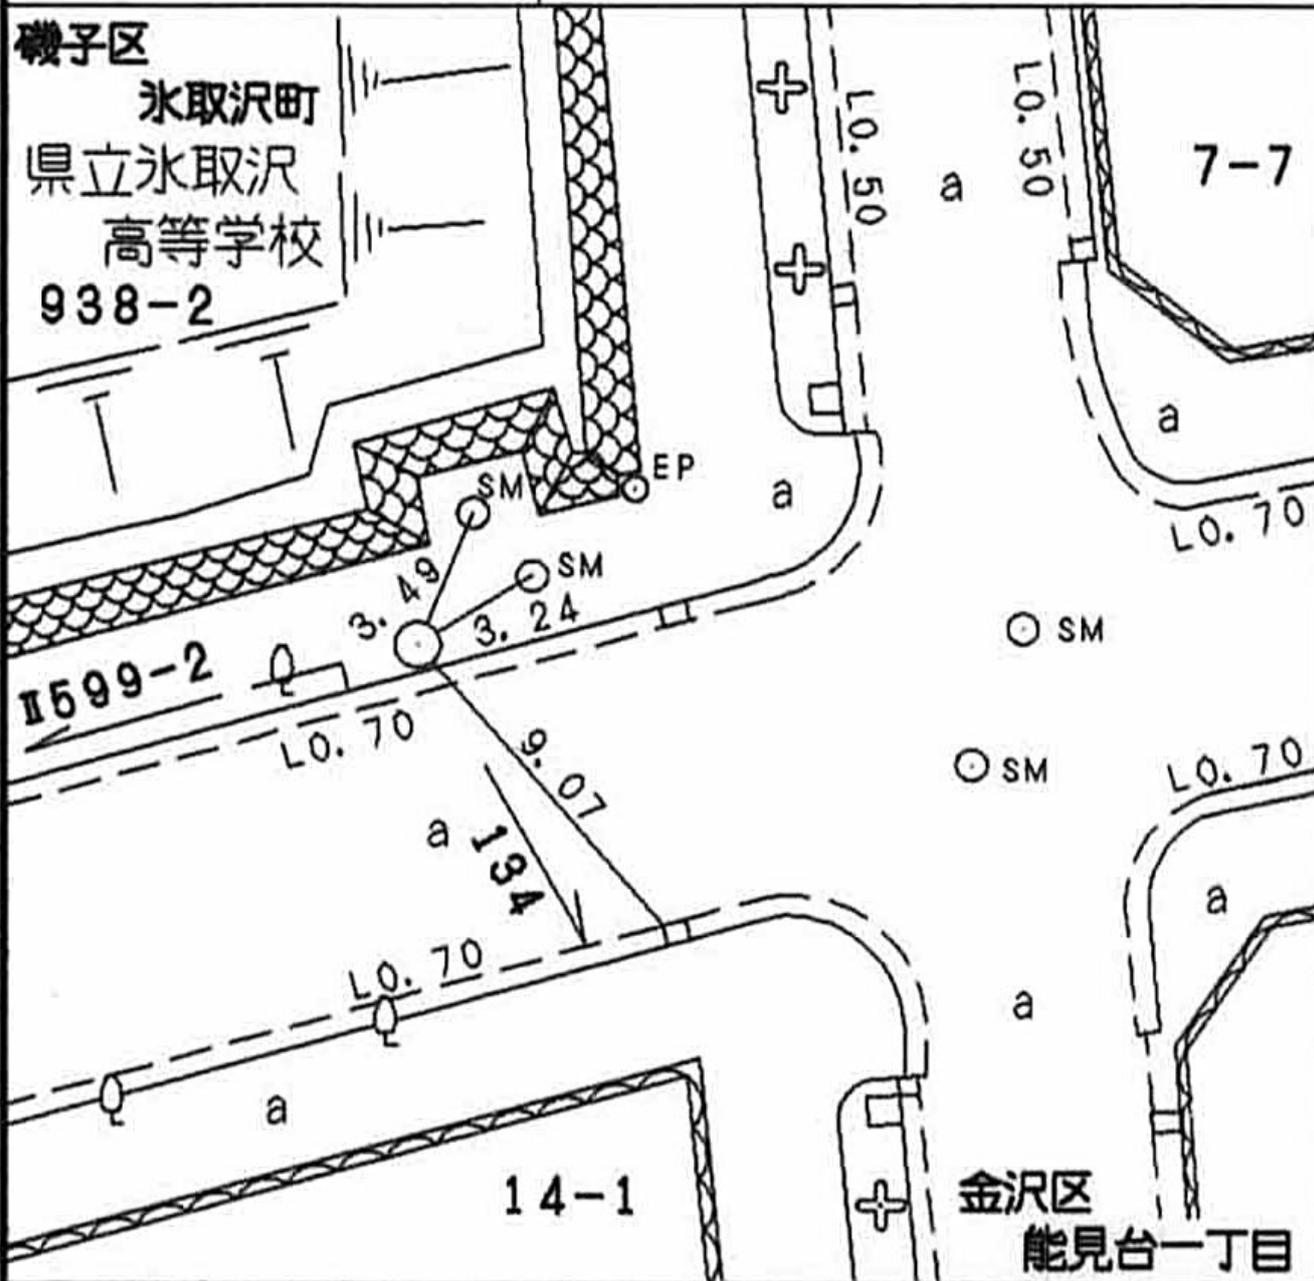

磯子区氷取沢町九三八ノ二番地先

所在地

標識ノ種類

点番号

線番号

金属標。鋌。木杭


2

Ⅱ599

キザミ

要 図

磯子区氷取沢町九三八ノ二番地先

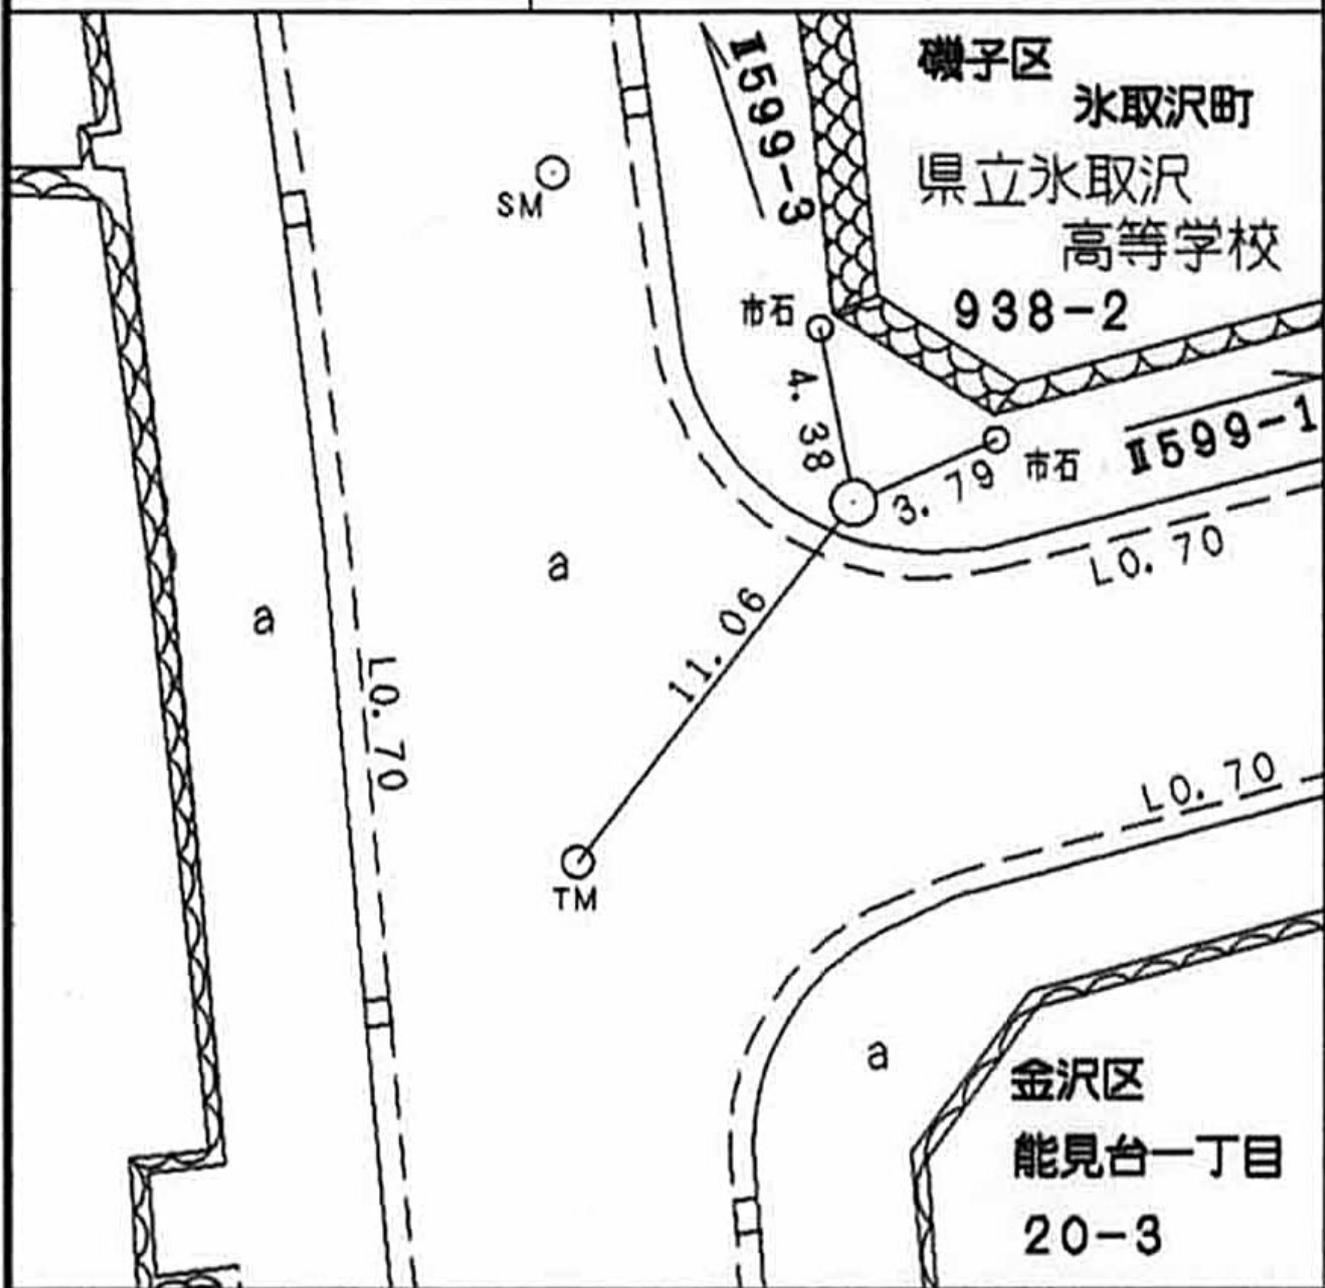

線番号

点番号

標識ノ種類

所在地

I599


3

金属標。鋌。木杭

要 図

キザミ

磯子区永取沢町三六ノ一番地先

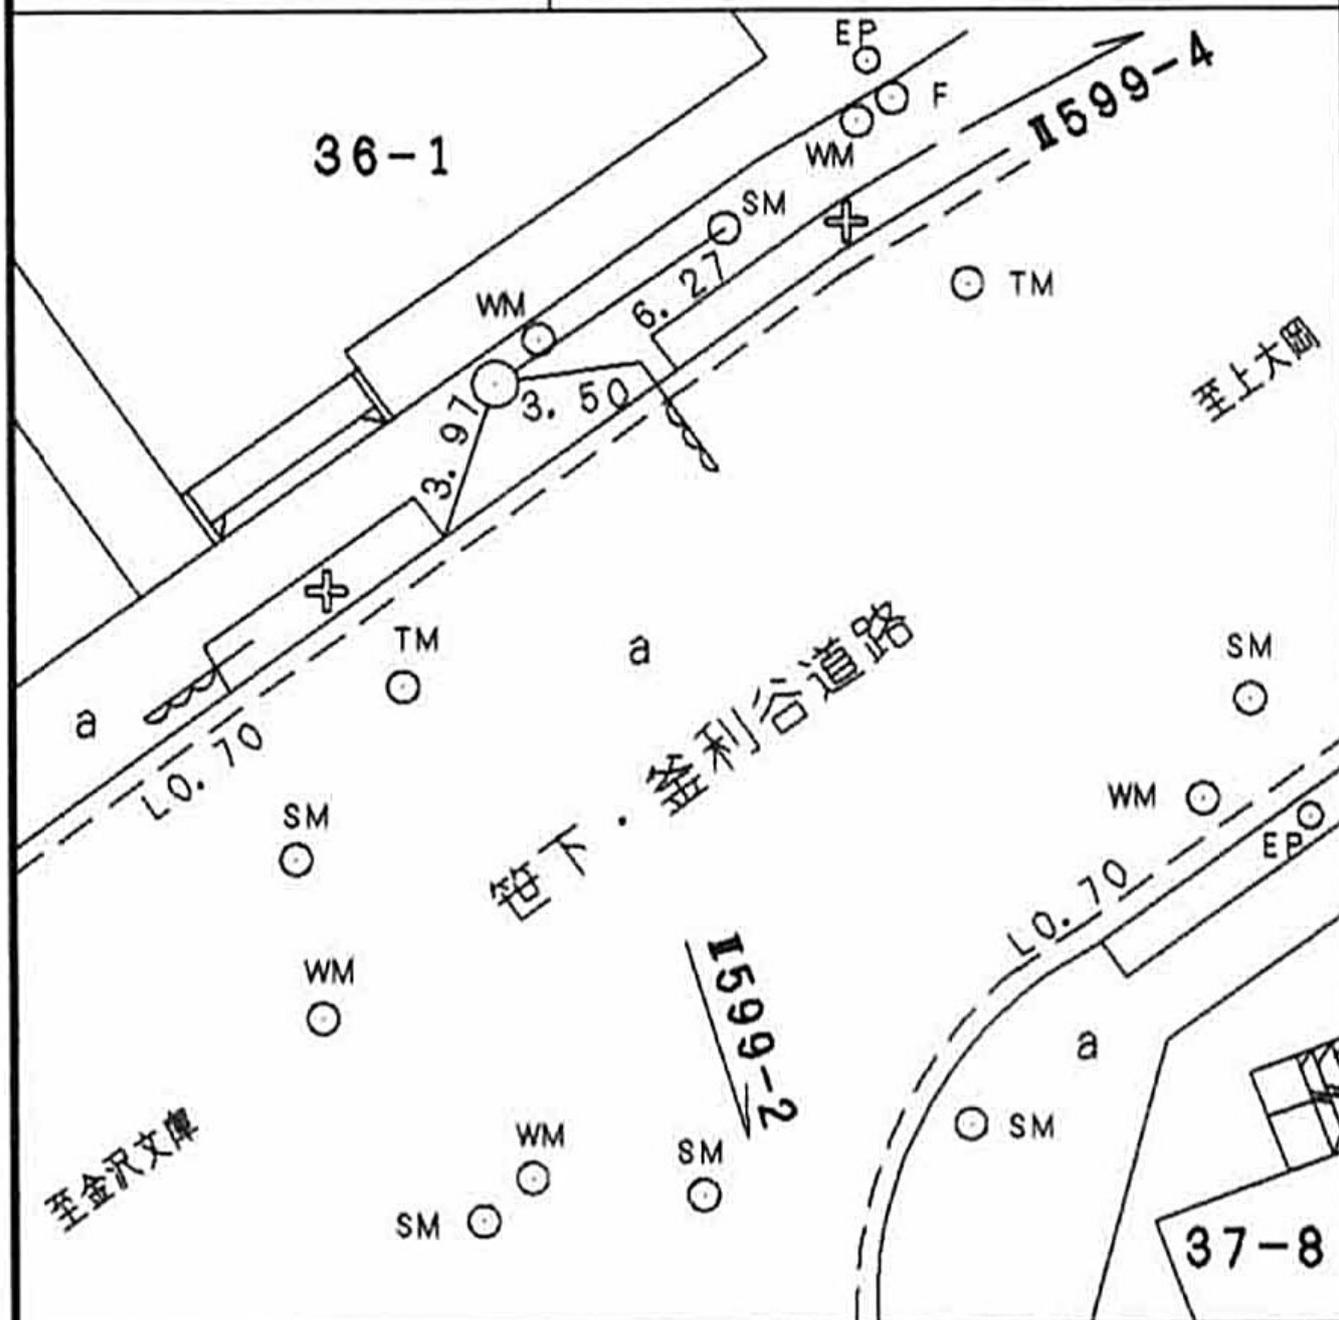

線番号	点番号	標識ノ種類	所在地
-----	-----	-------	-----

I599


4

金属標。鋸。木杭

磯子区永取沢町四二五ノ一番地先

要 図

キザミ

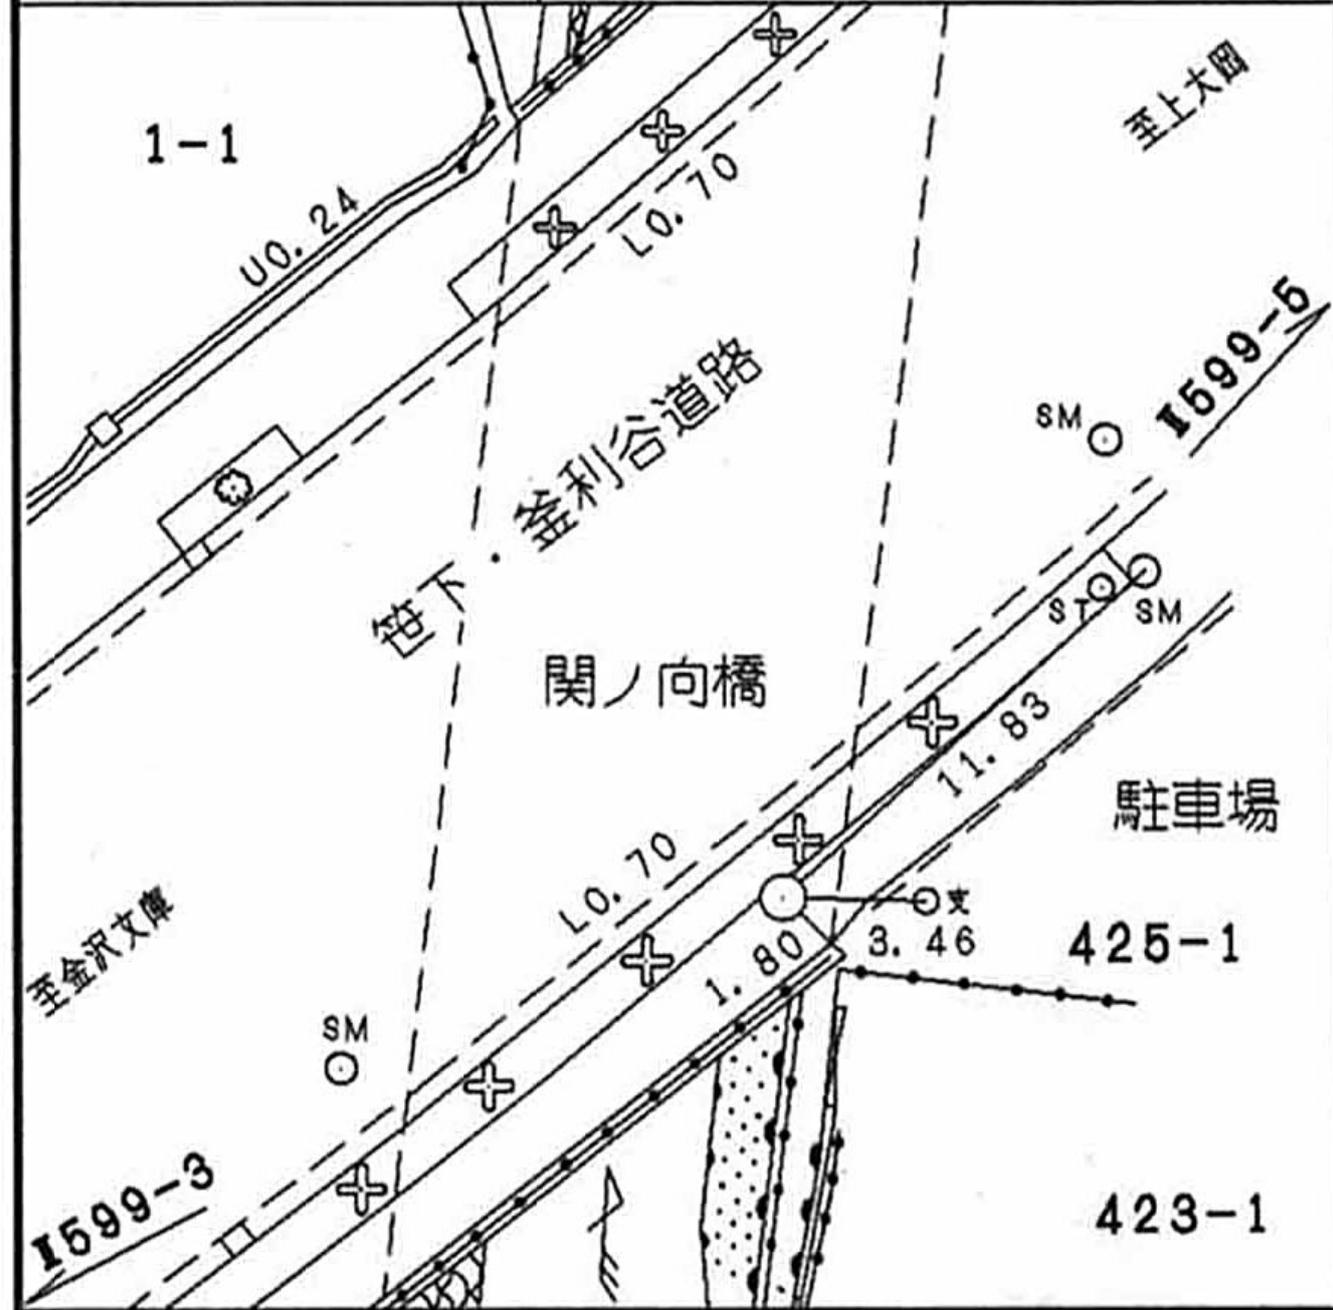

線番号

点番号

標識ノ種類

所在地

I599


5

金属標・鋌・木杭

キザミ

要 図

磯子区上中里町八五六番地先

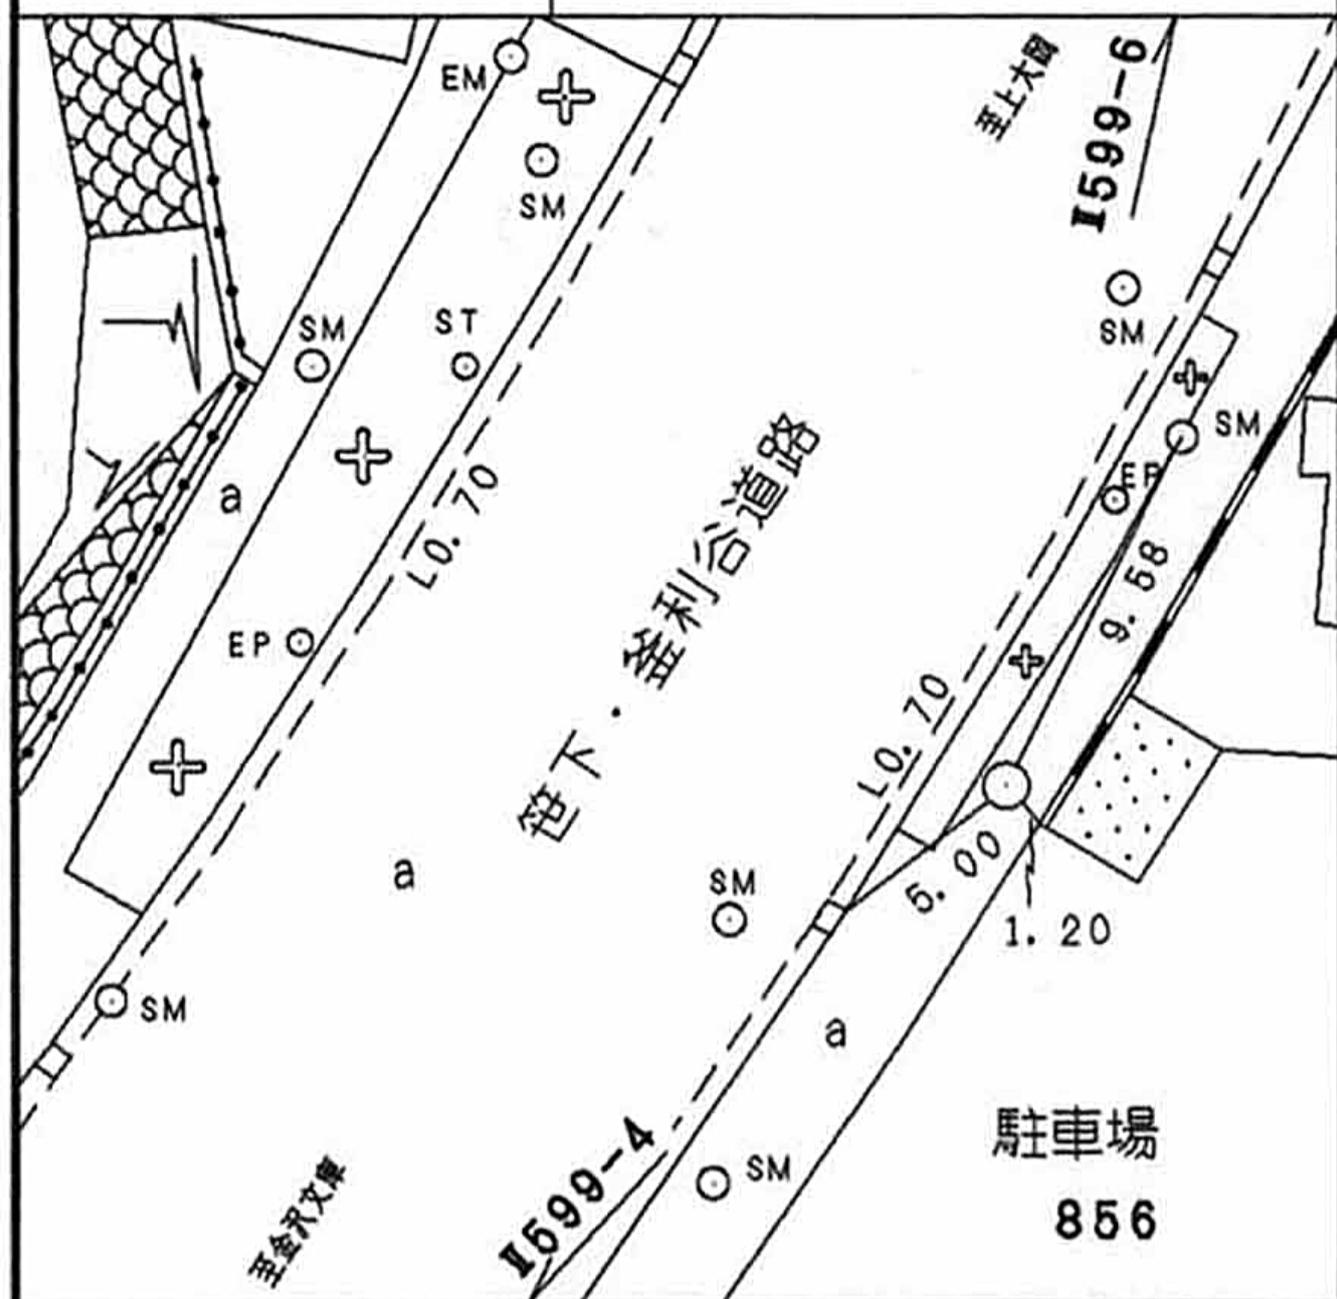

所在地

磯子区上中里町八一七ノ一番地先

標識ノ種類

金属標。鋌。木杭

キザミ


点番号

6

線番号

I599

要 図

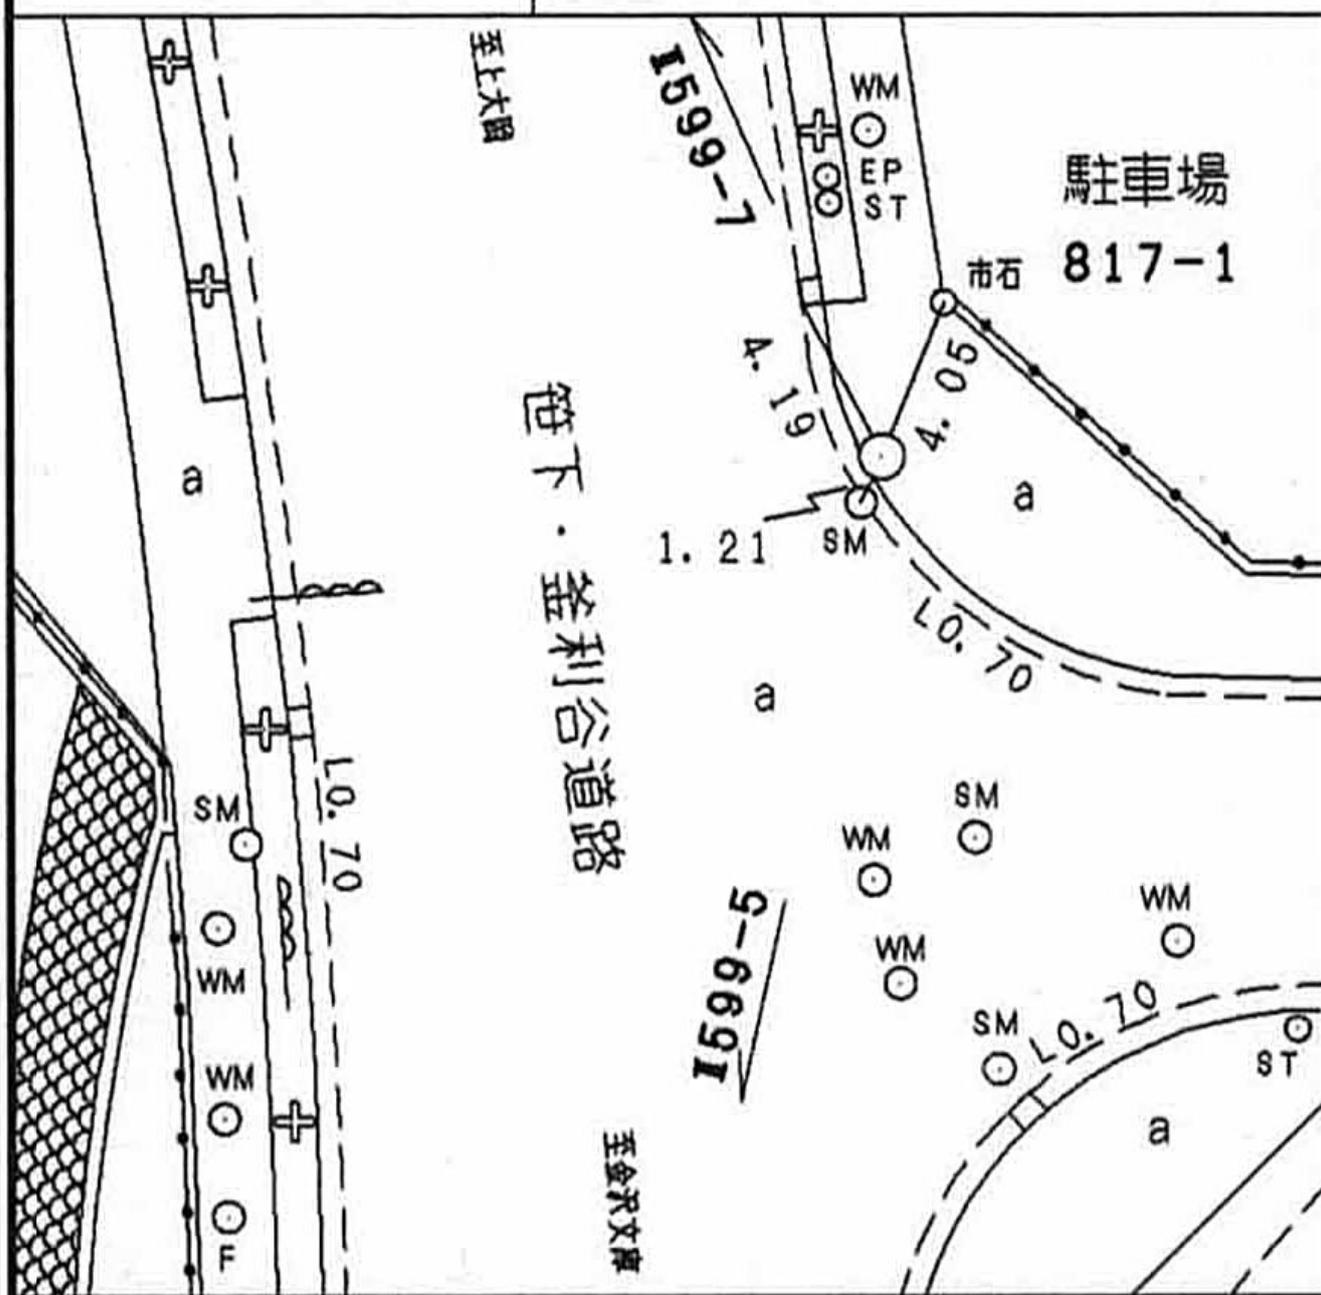

所在地

磯子区上中里町七七五番地先

標識ノ種類

金属標・鋌・木杭

キザミ


点番号

7

線番号

Ⅱ599

要 図

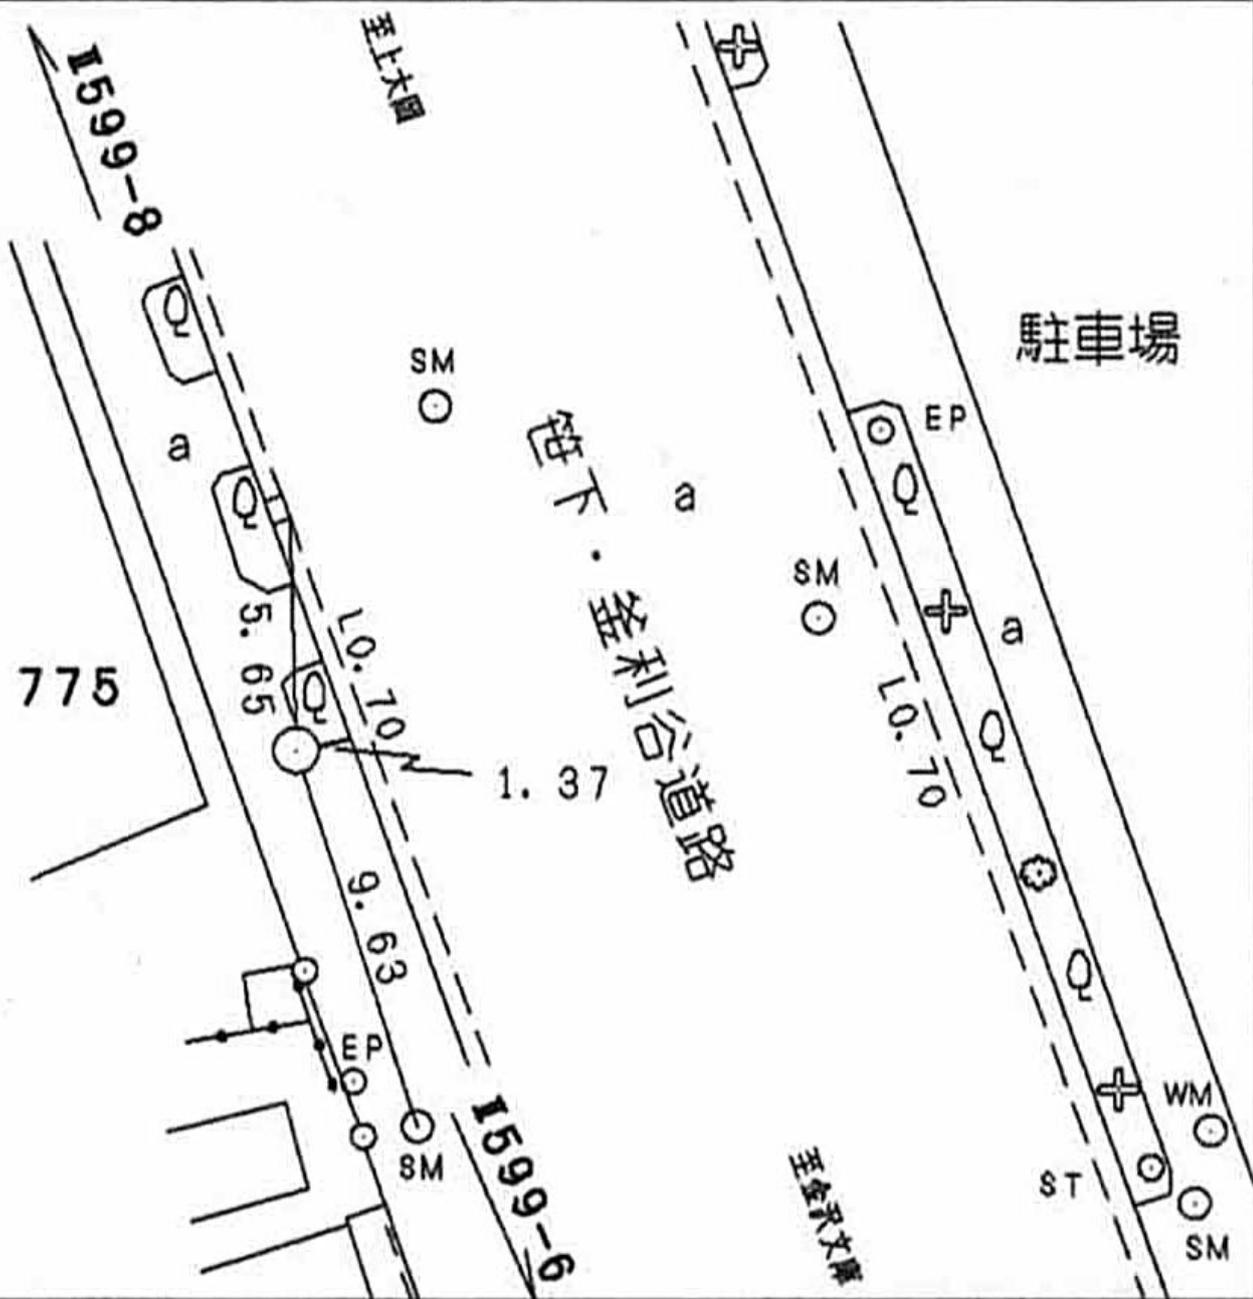

所在地

磯子区上中里町三二番地先

標識ノ種類

金属標。鋸。木杭

キザミ


点番号

10

線番号

Ⅱ599

要 図

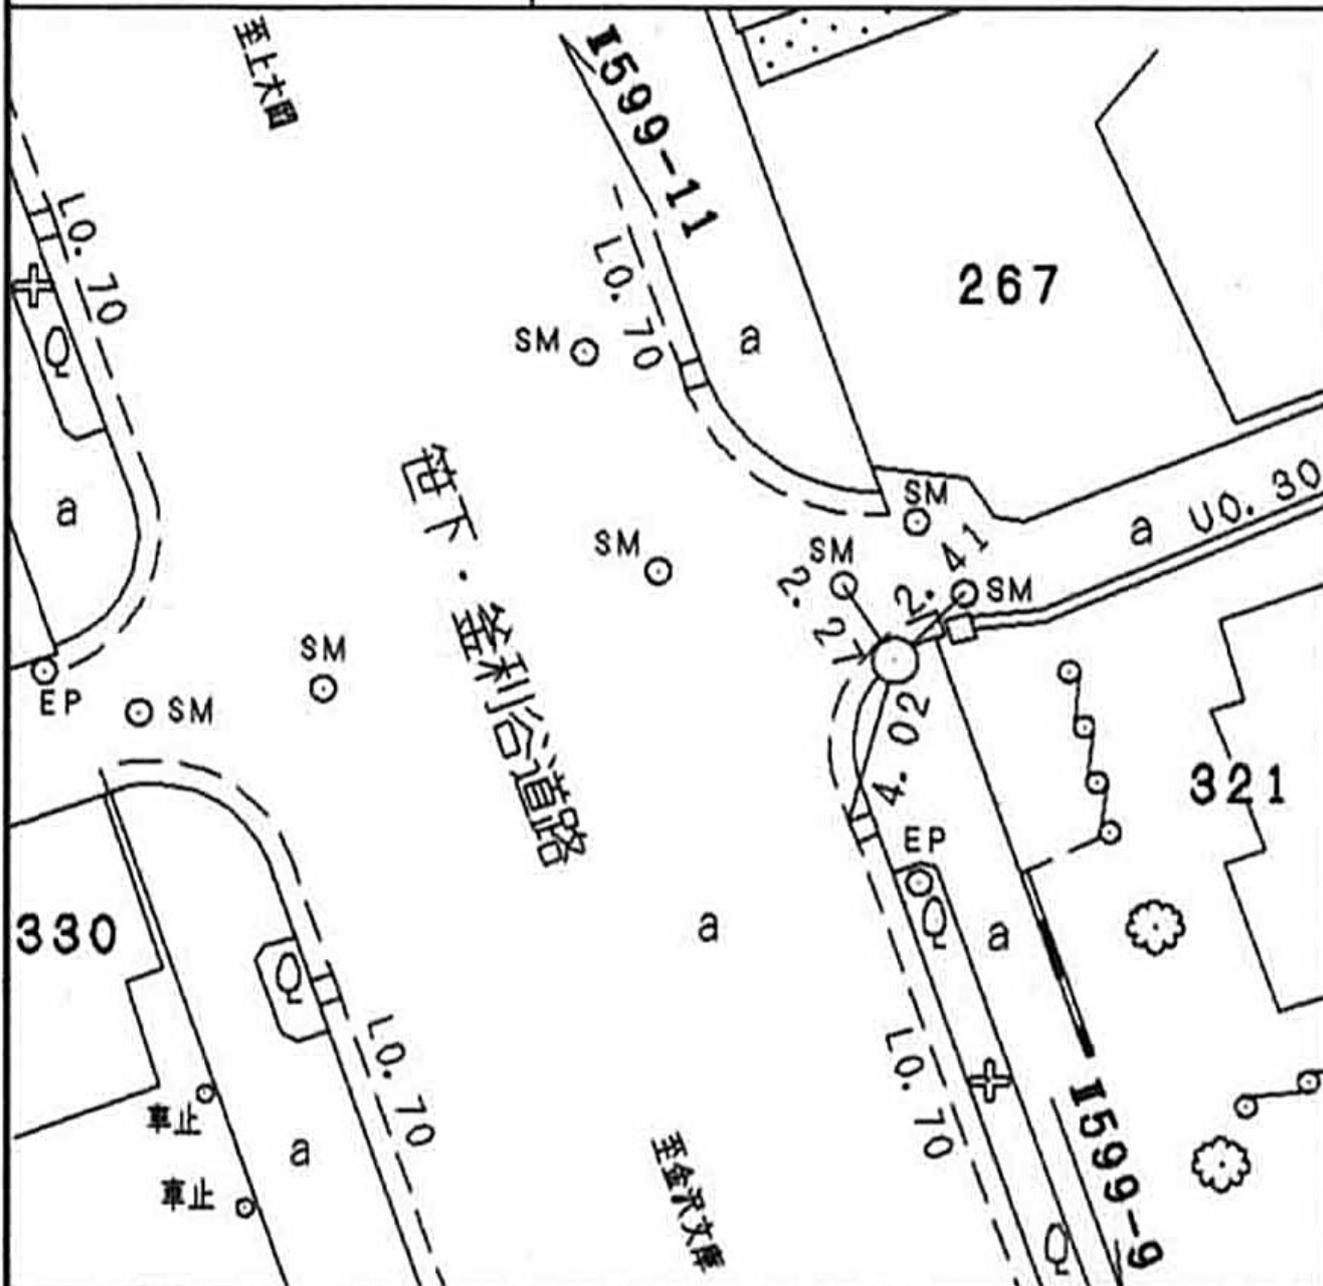

所在地

磯子区上中里町一八六番地先

標識ノ種類

金属標。鋌。木杭

キザミ


点番号

11

線番号

Ⅱ599

要 図

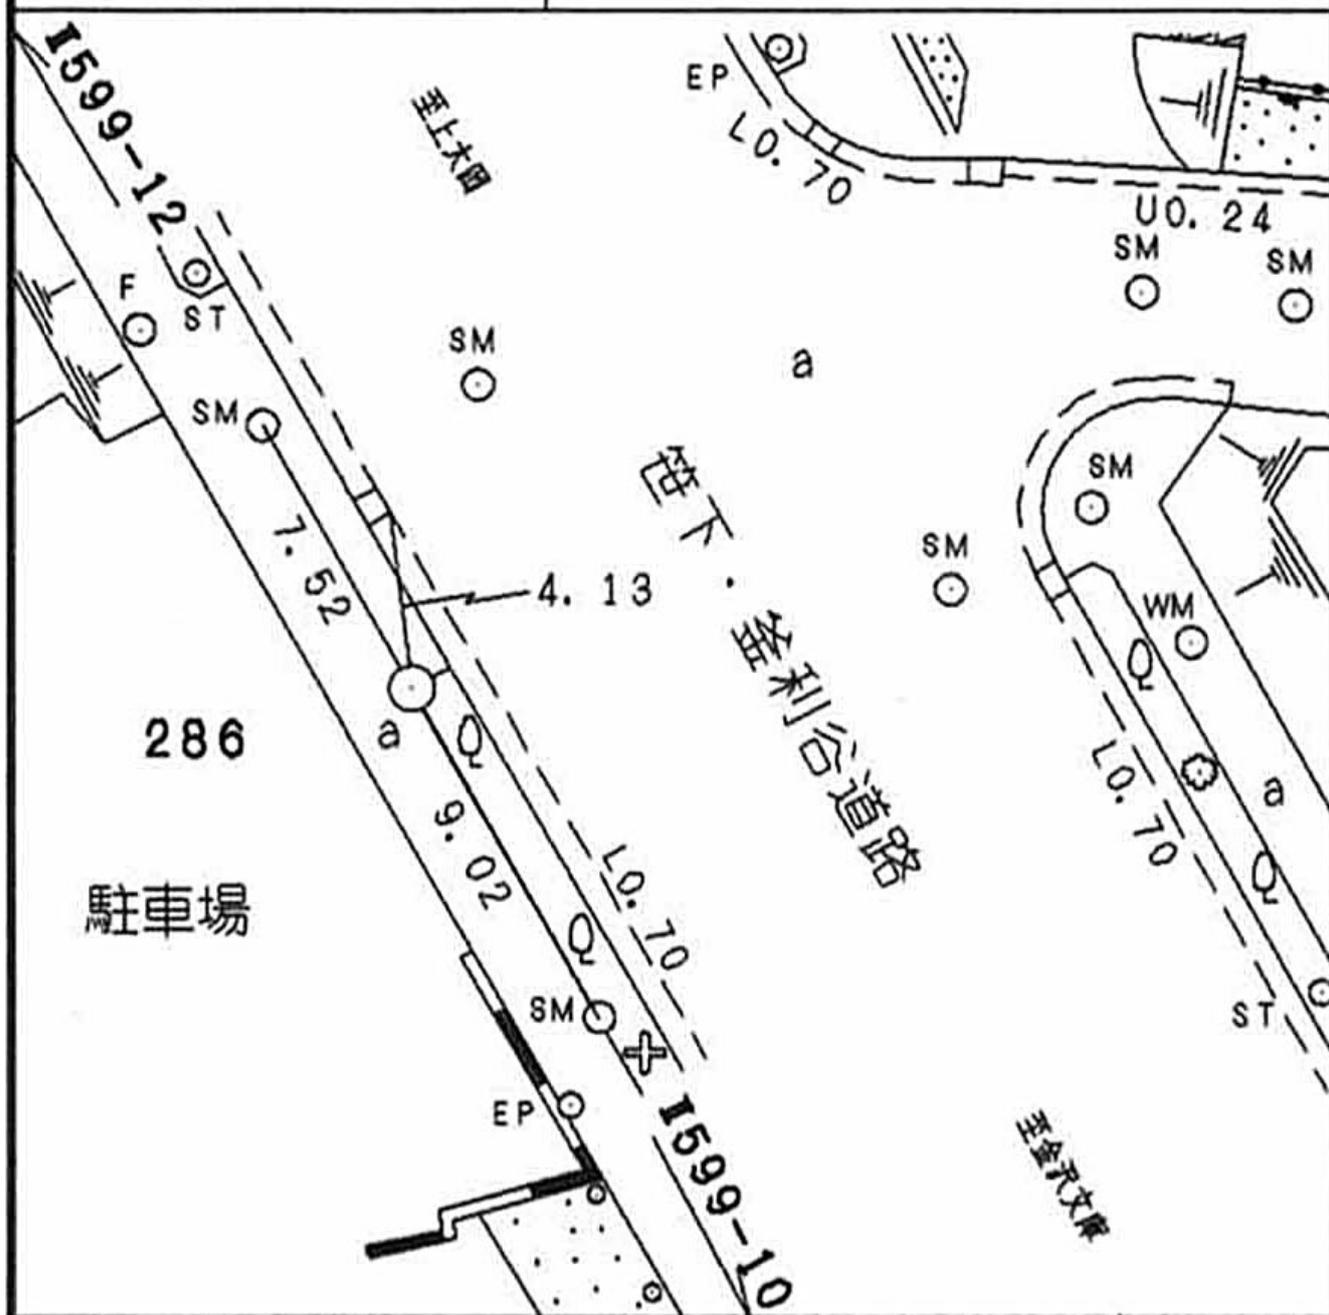

所在地

磯子区上中里町二〇二番地先

標識ノ種類

金属標。鋏。木杭

キザミ


点番号

13

線番号

I599

要 図

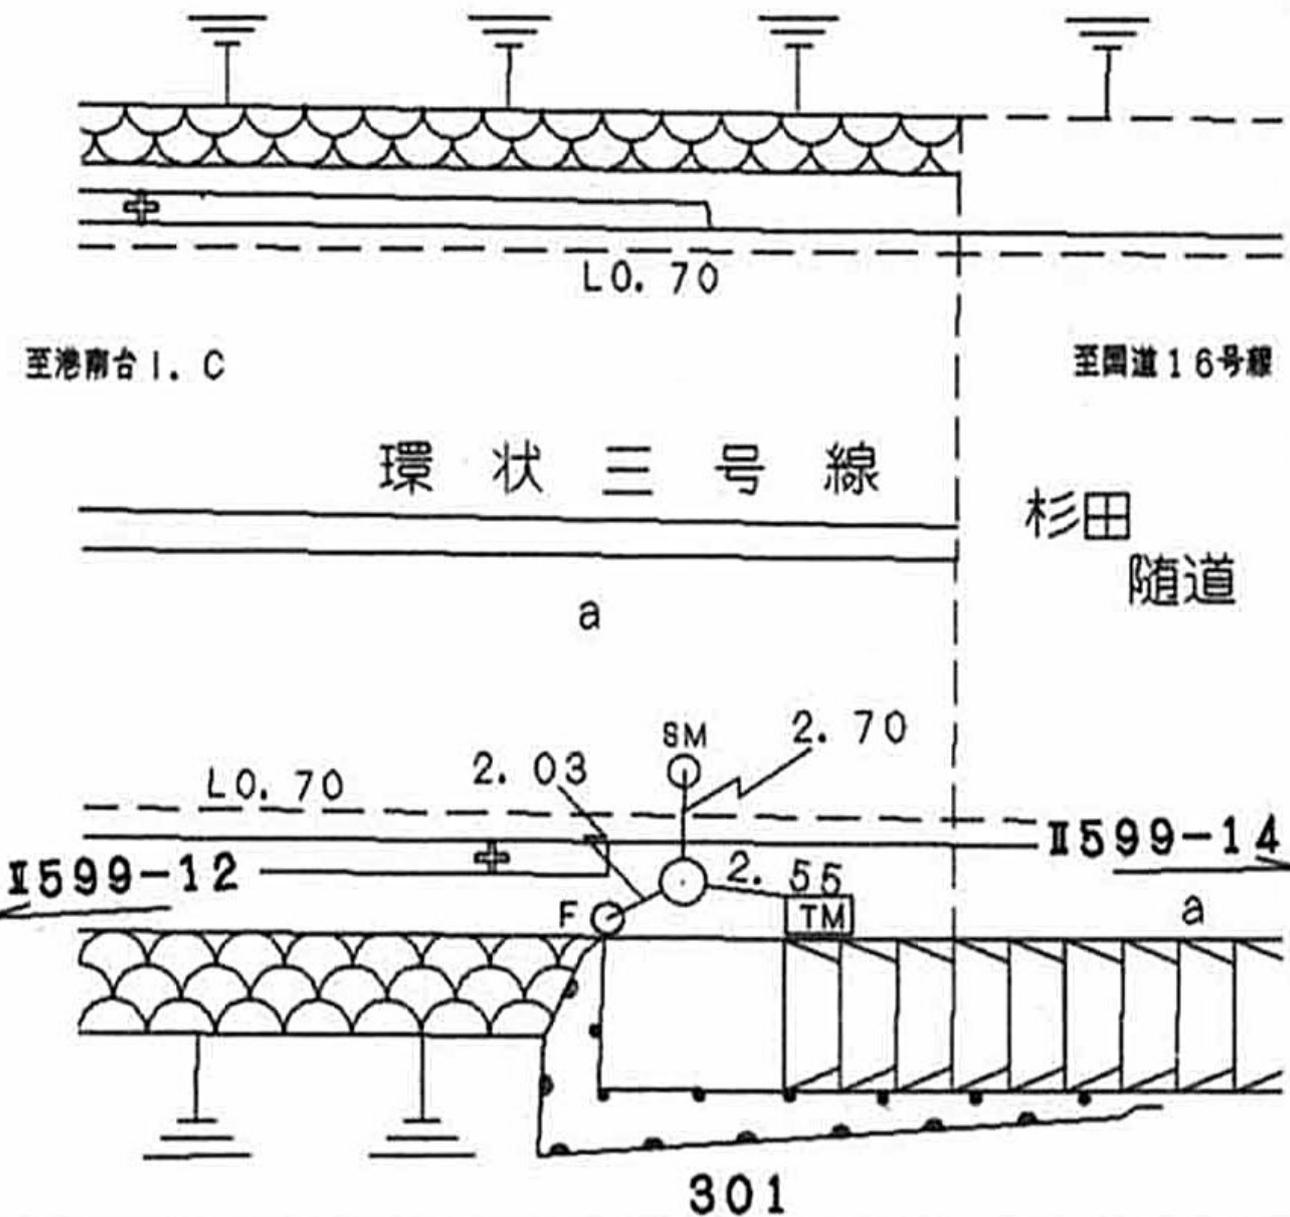

所在地

磯子区杉田坪呑二ノ二番地先

標識ノ種類

金属標。鋌。木杭

キザミ


点番号

14

線番号

Ⅱ599

要 図

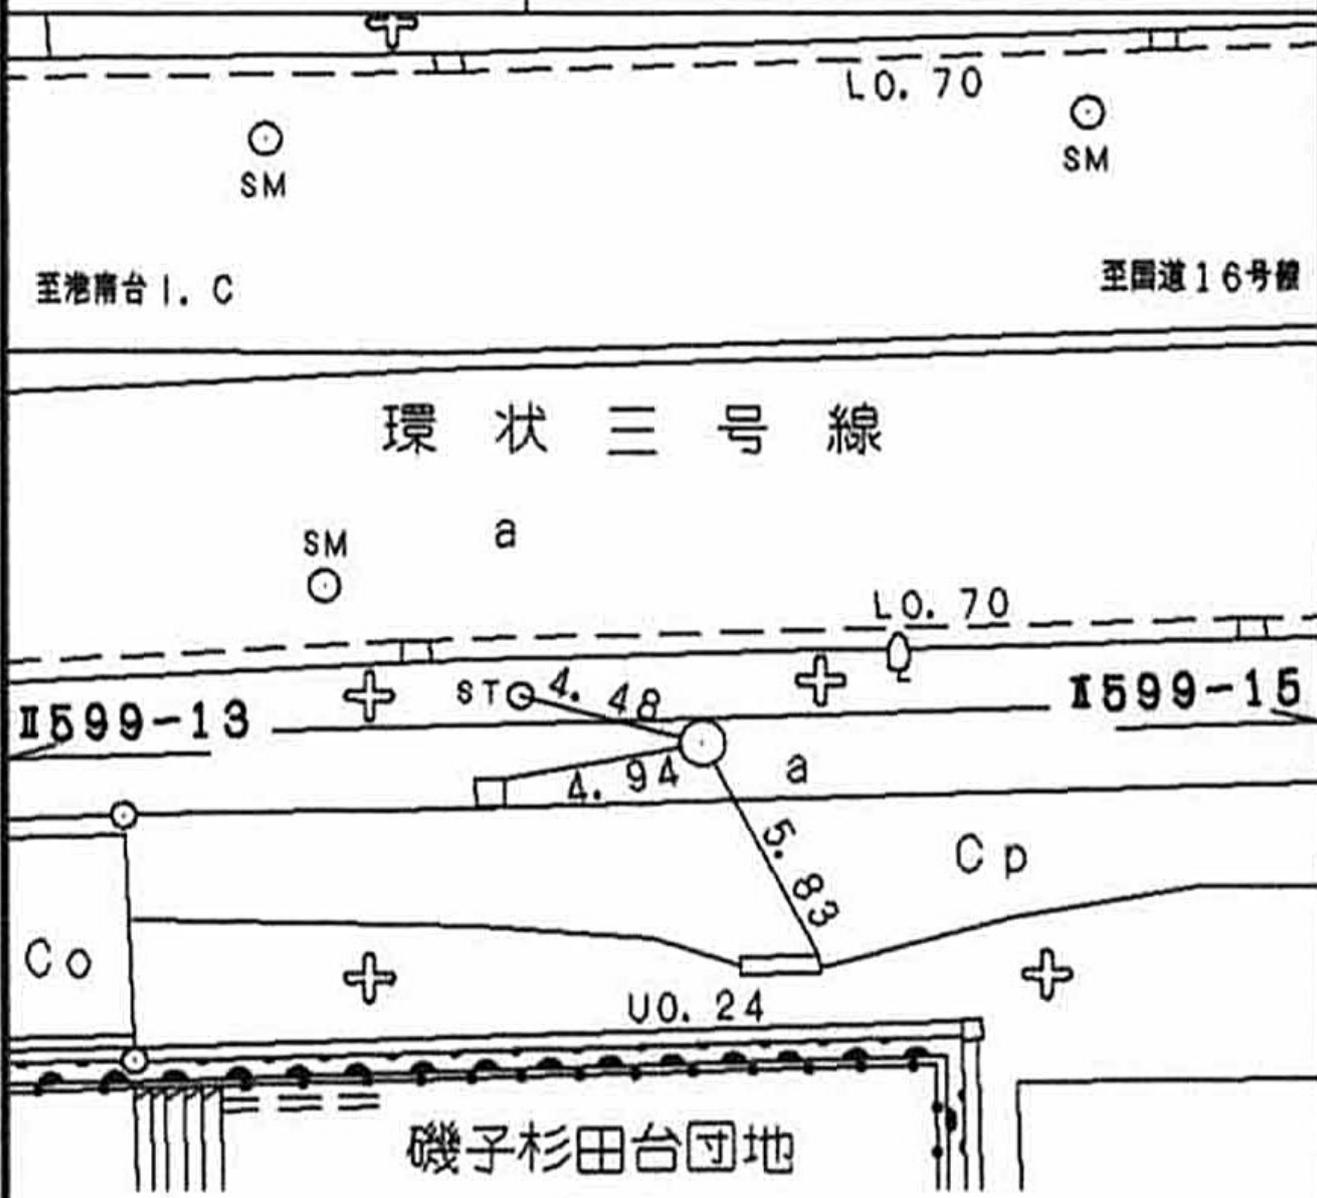

至港南台 I. C

至国道16号線

環状三号線

SM

a

LO. 70

I599-13

ST 4.48

I599-15

4.94

a

Cp

Co

UO. 24

磯子杉田台団地

2-2

線番号	点番号	標識ノ種類	所在地
-----	-----	-------	-----


Ⅱ599 16

金属標。鋸。木杭

要 図

キザミ

磯子区杉田坪呑九番地先

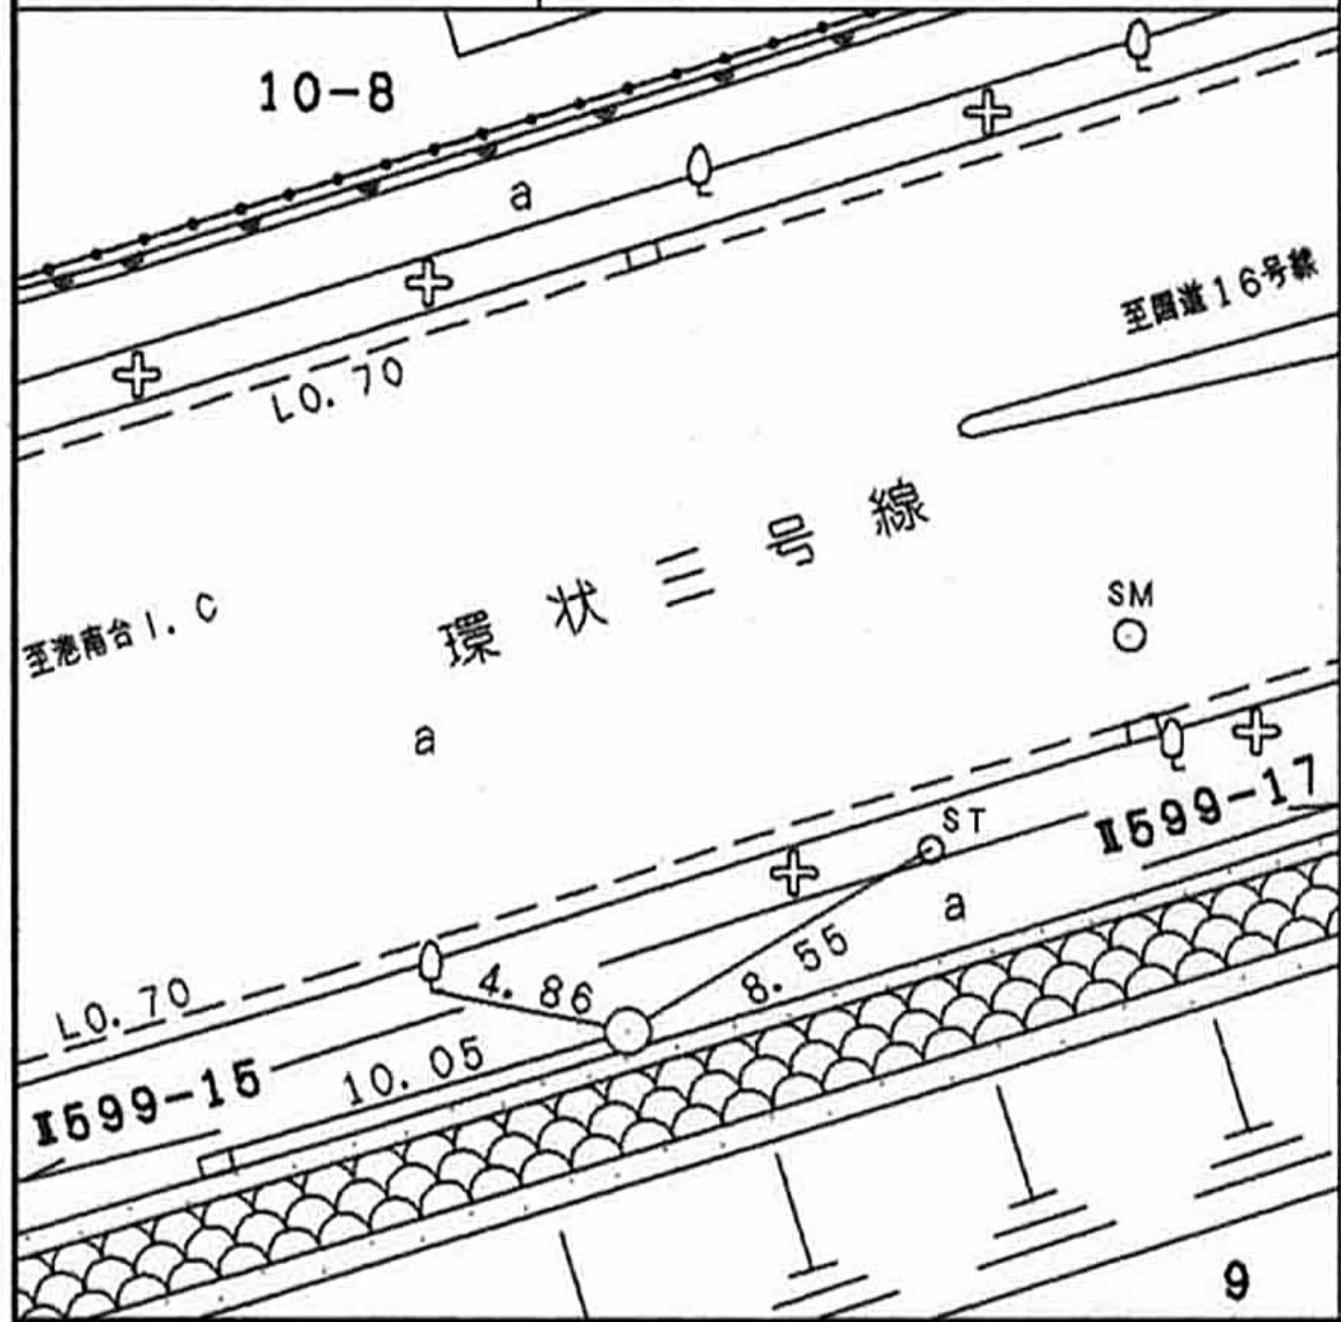


線番号	点番号	標識ノ種類	所在地
-----	-----	-------	-----

Ⅱ599 17

金属標。鋌。木杭
キザミ

磯子区杉田六丁目一ノ九番地先

要 図

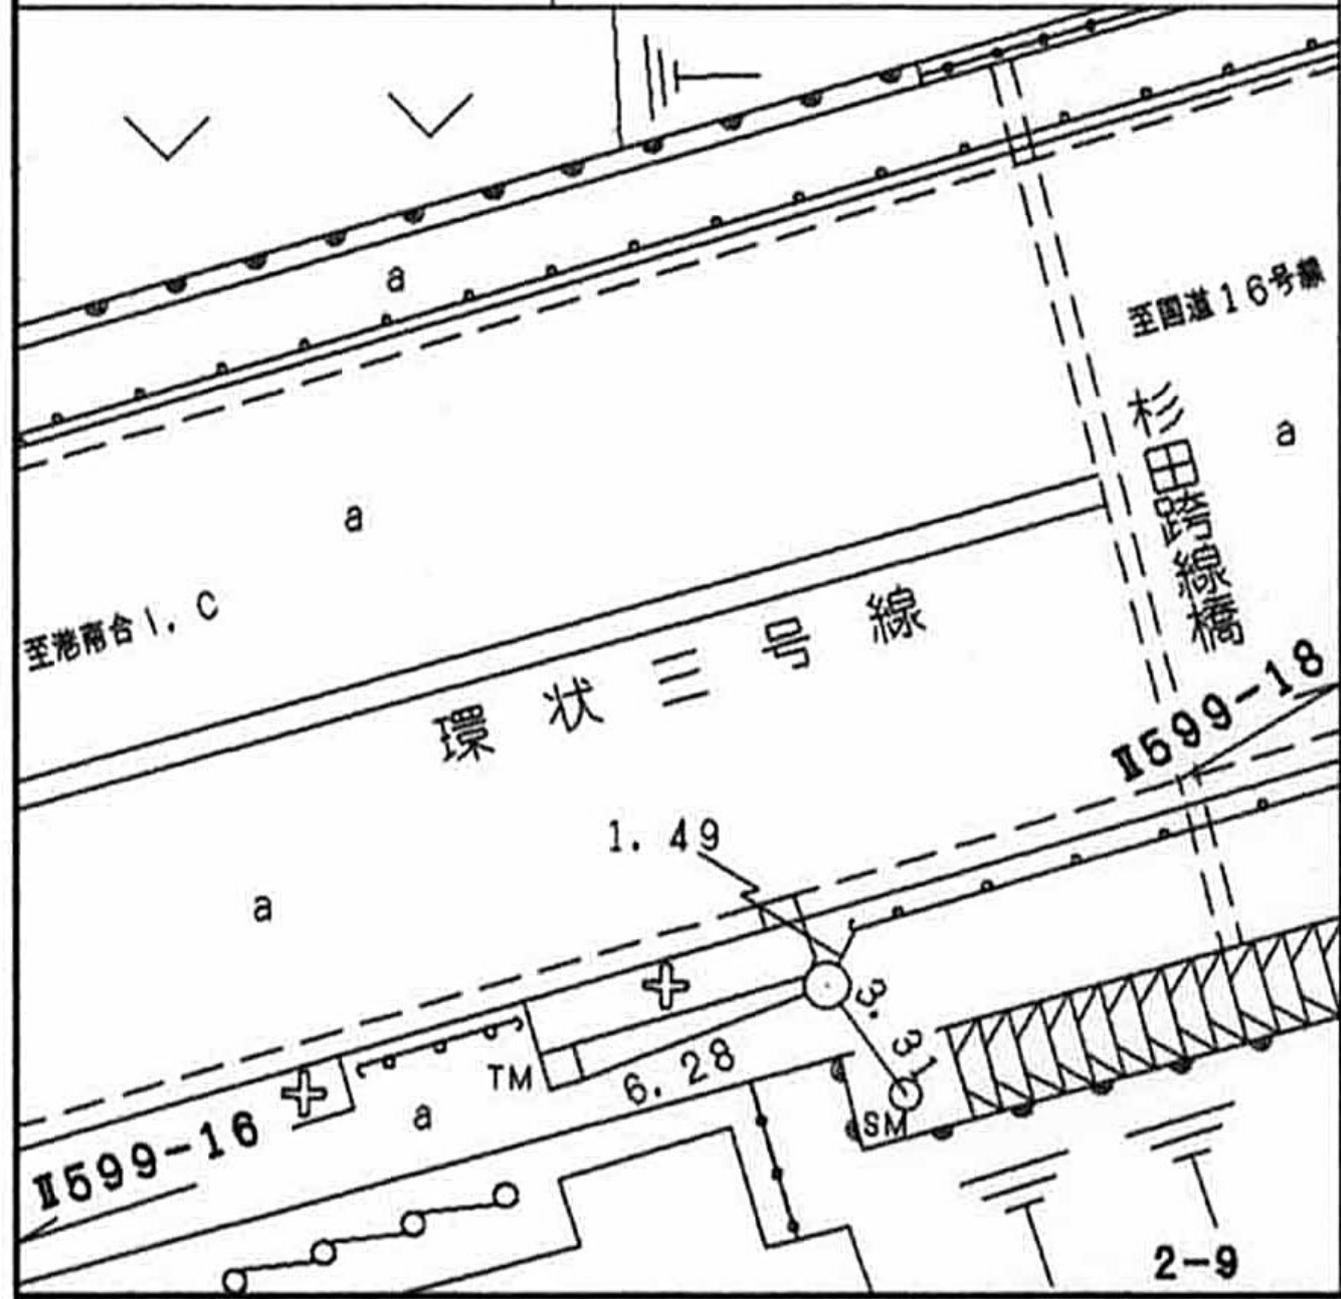

所在地

磯子区杉田五丁目十ノ四番地先

標識ノ種類

金属標。鋌。木杭

キザミ


点番号

18

線番号

Ⅱ599

要 図

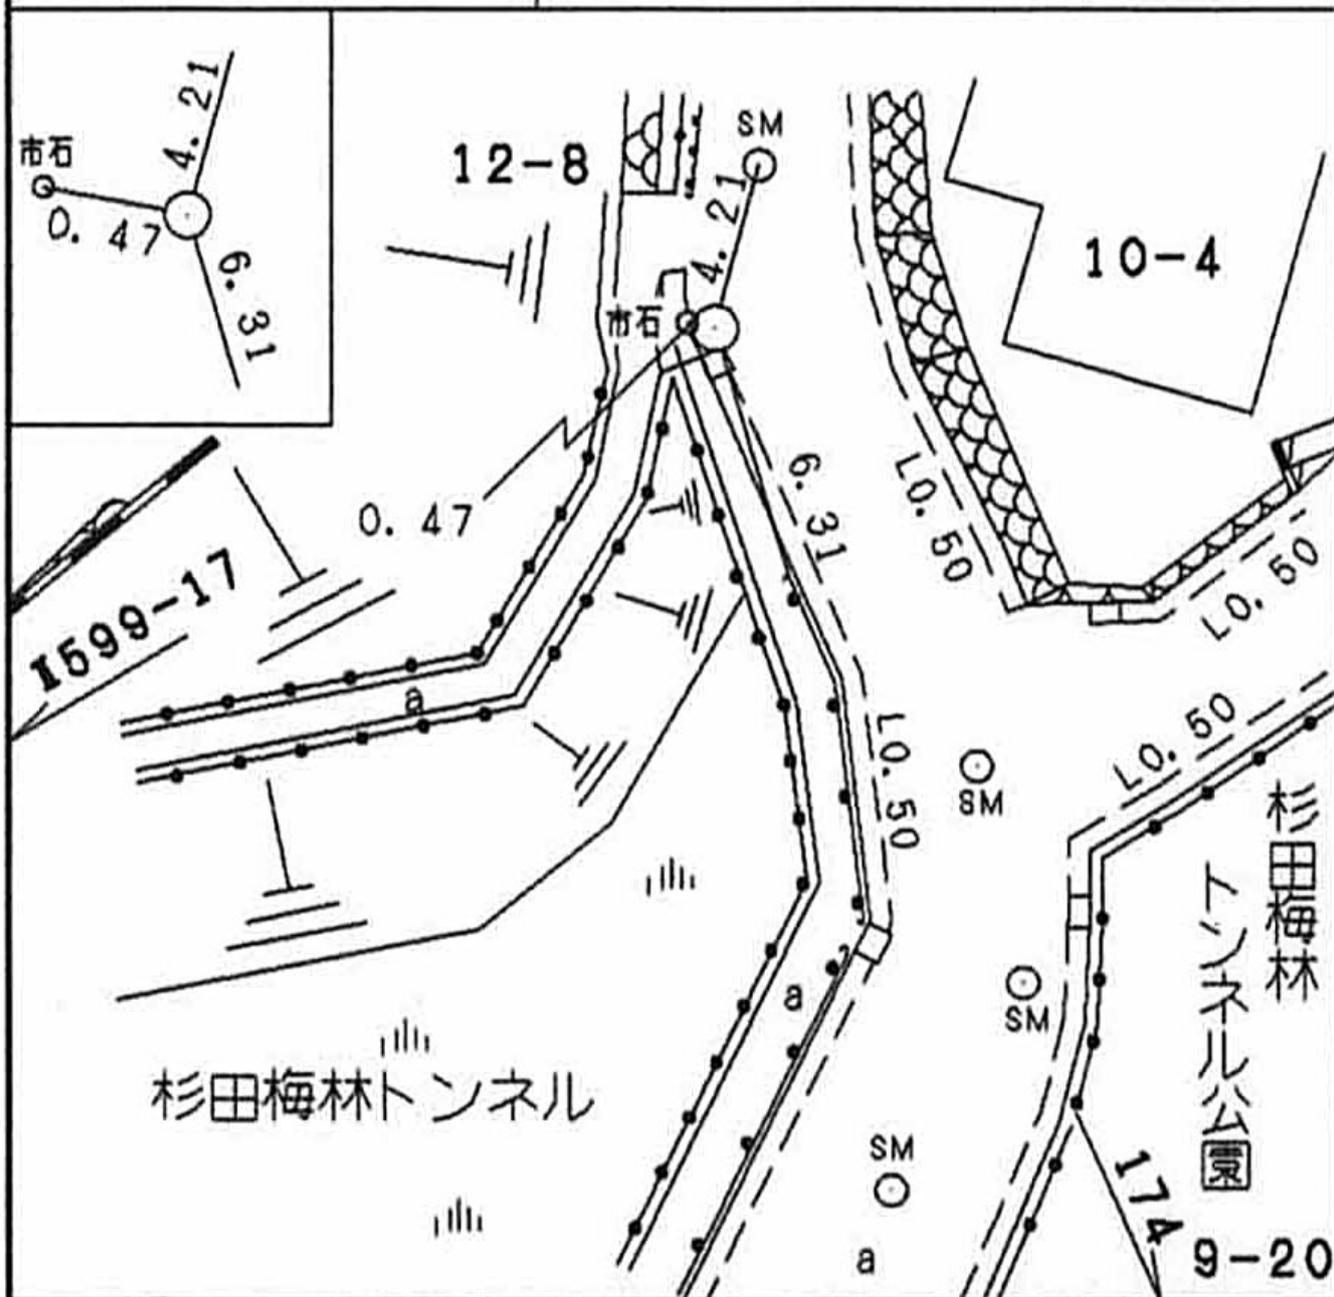

所在地

磯子区洋光台四丁目二ノ一四番地先

標識ノ種類

金属標・鋌・木杭

キザミ


点番号

19

線番号

I599

要 図

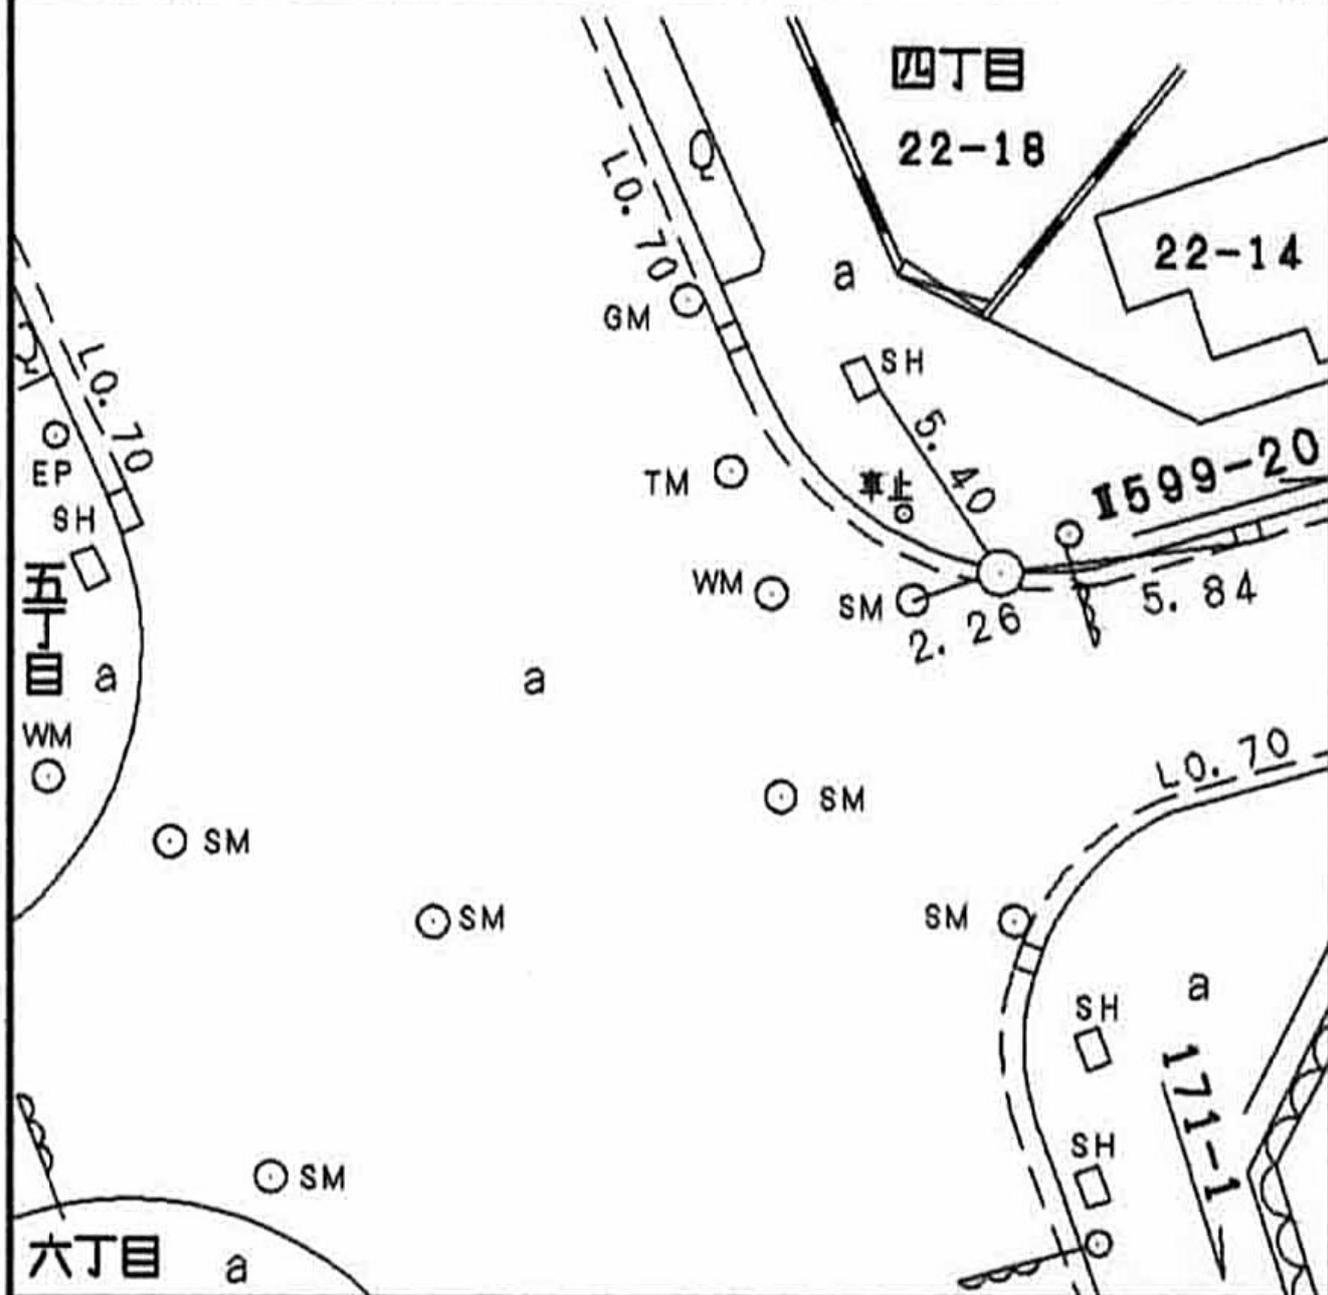

六丁目

五丁目

四丁目

22-18

22-14

1599-20

171-1

L0.70

5.40

2.26

5.84

L0.70

GM

TM

WM

SM

SH

SM

SM

SM

SM

SM

SM

SH

SH

a

a


a

a

線番号	点番号	標識ノ種類	所在地
-----	-----	-------	-----

I599	20	<div style="text-align: center;">  金属標。鋸。木杭 </div>	
------	----	---	--

要 図	キザミ	
-----	-----	--

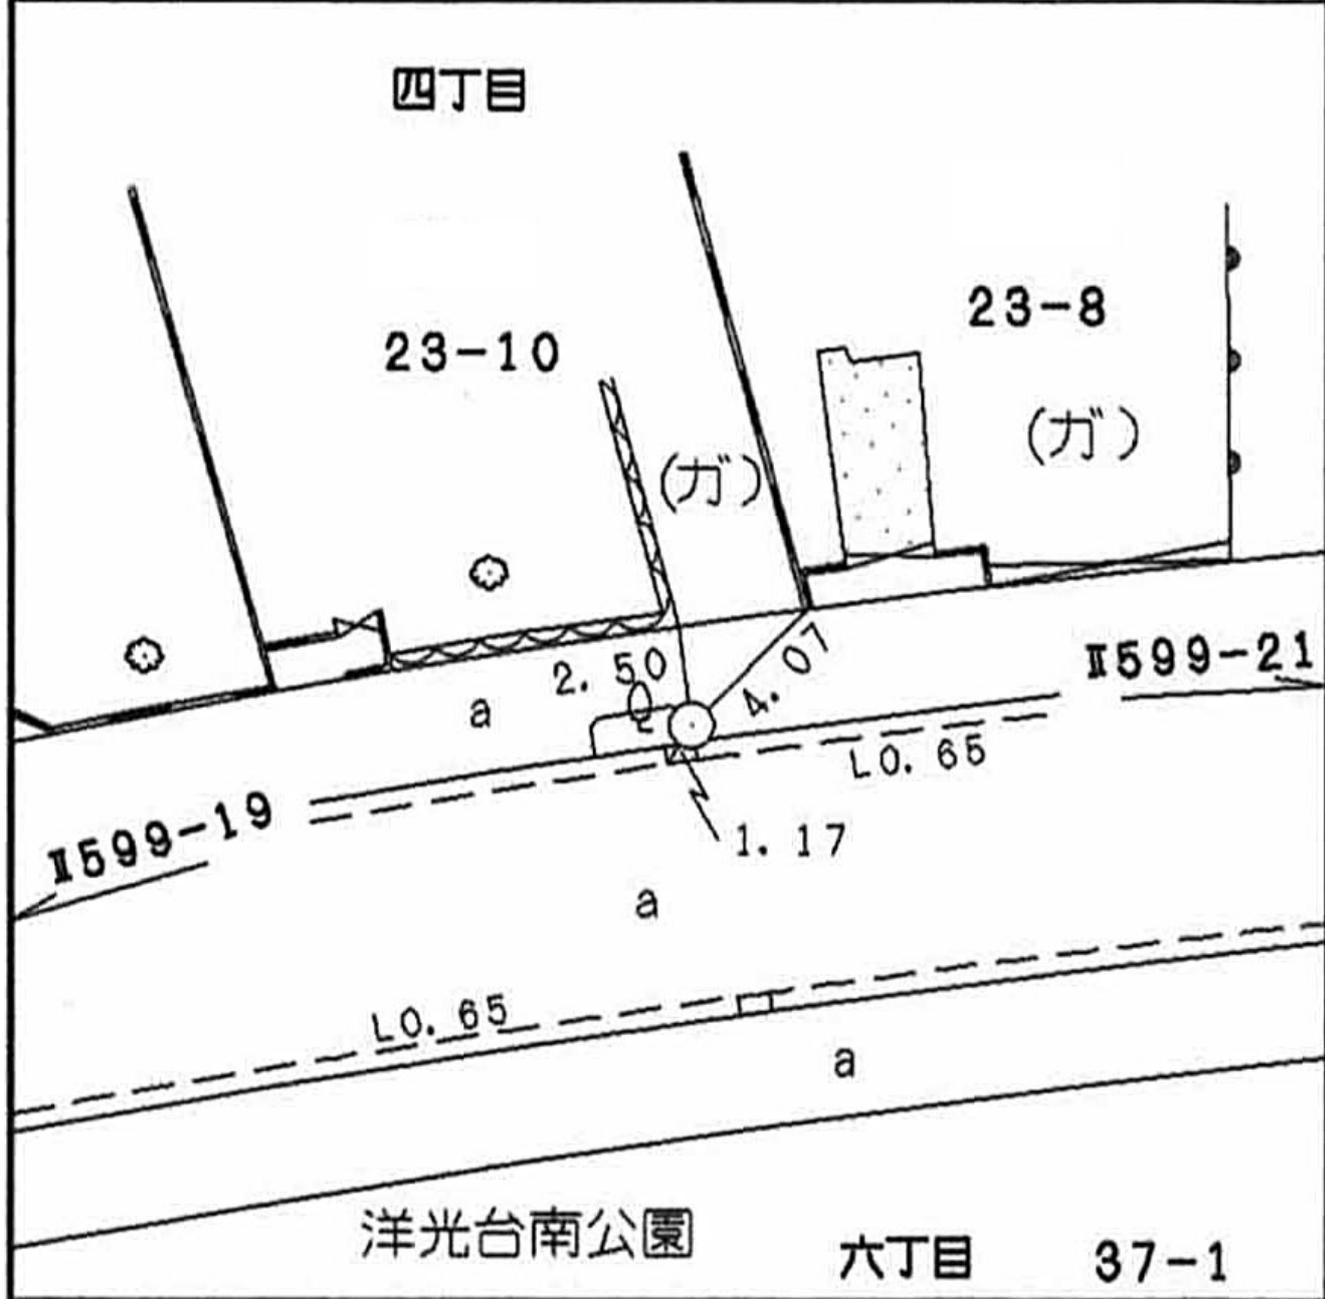

磯子区洋光台四丁目三ノ十番地先

所在地

磯子区洋光台六丁目四一ノ一番地先

標識ノ種類

金属標。鋸。木杭

キザミ


点番号

21

線番号

I599

要 図

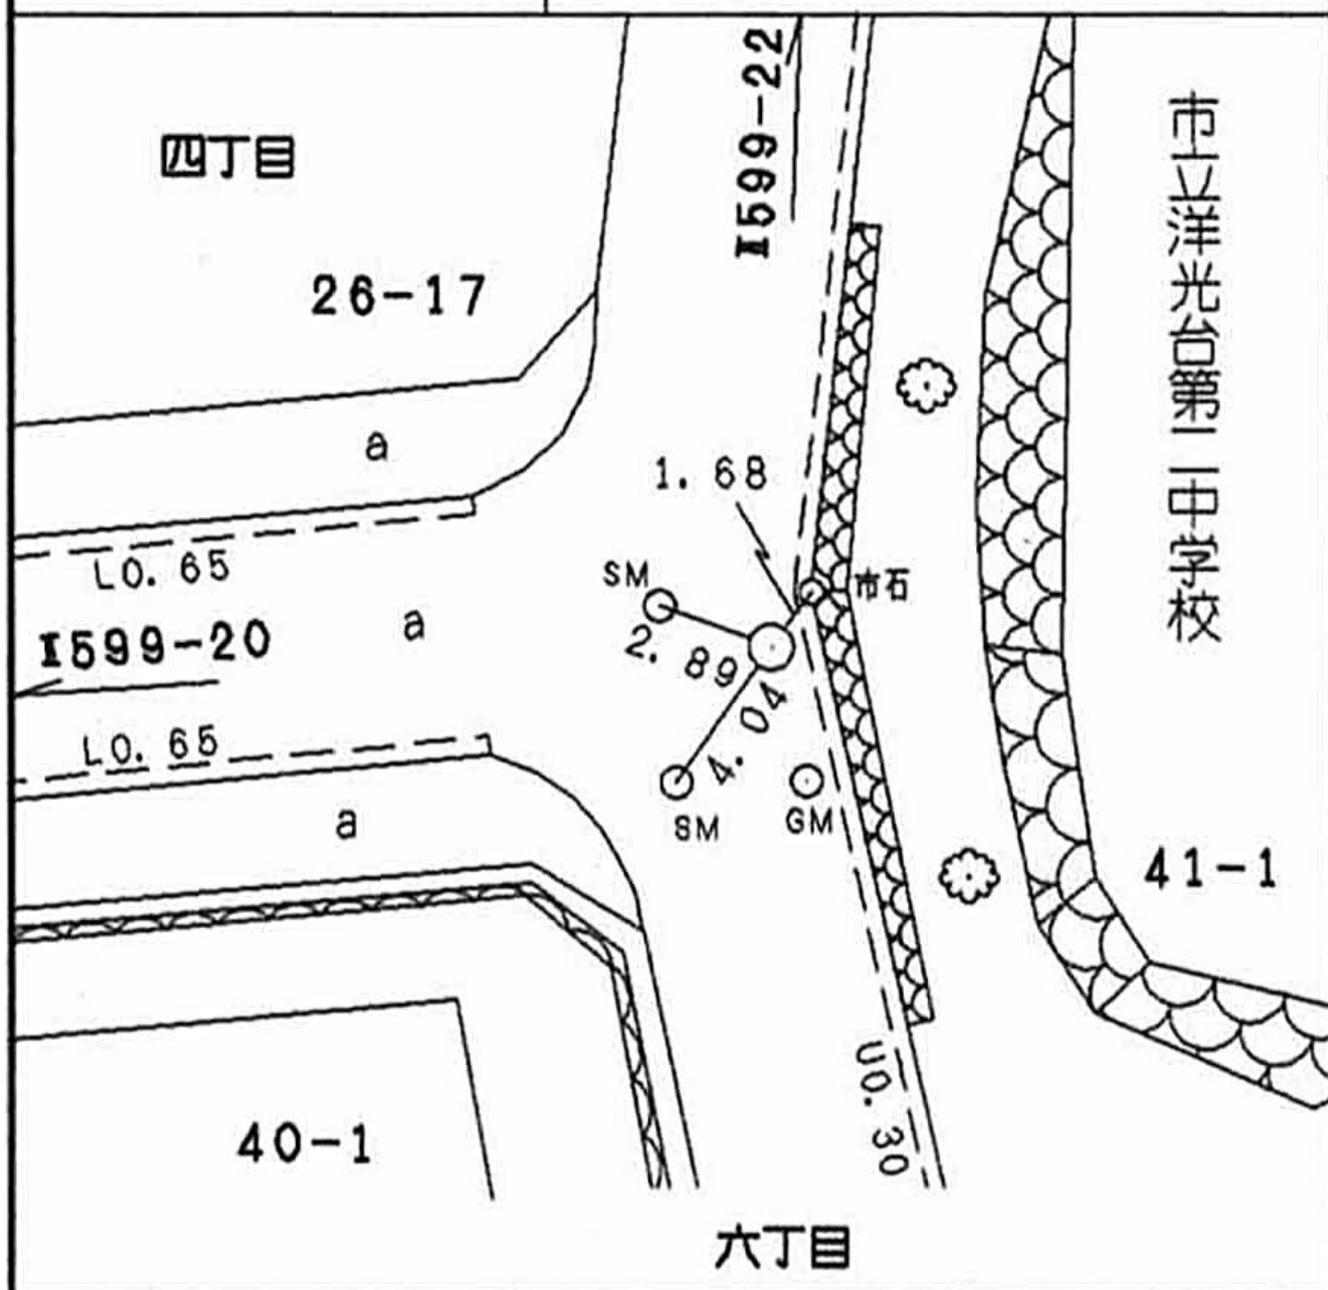

所在地

磯子区洋光台四丁目二六ノ五番地先

標識ノ種類

金属標。鋌。木杭

キザミ

点番号

22

線番号

I599

要 図



所在地

磯子区洋光台四丁目三三二ノ一二番地先

標識ノ種類

金属標。鋌。木杭

キザミ


点番号

25

線番号

I599

要 図

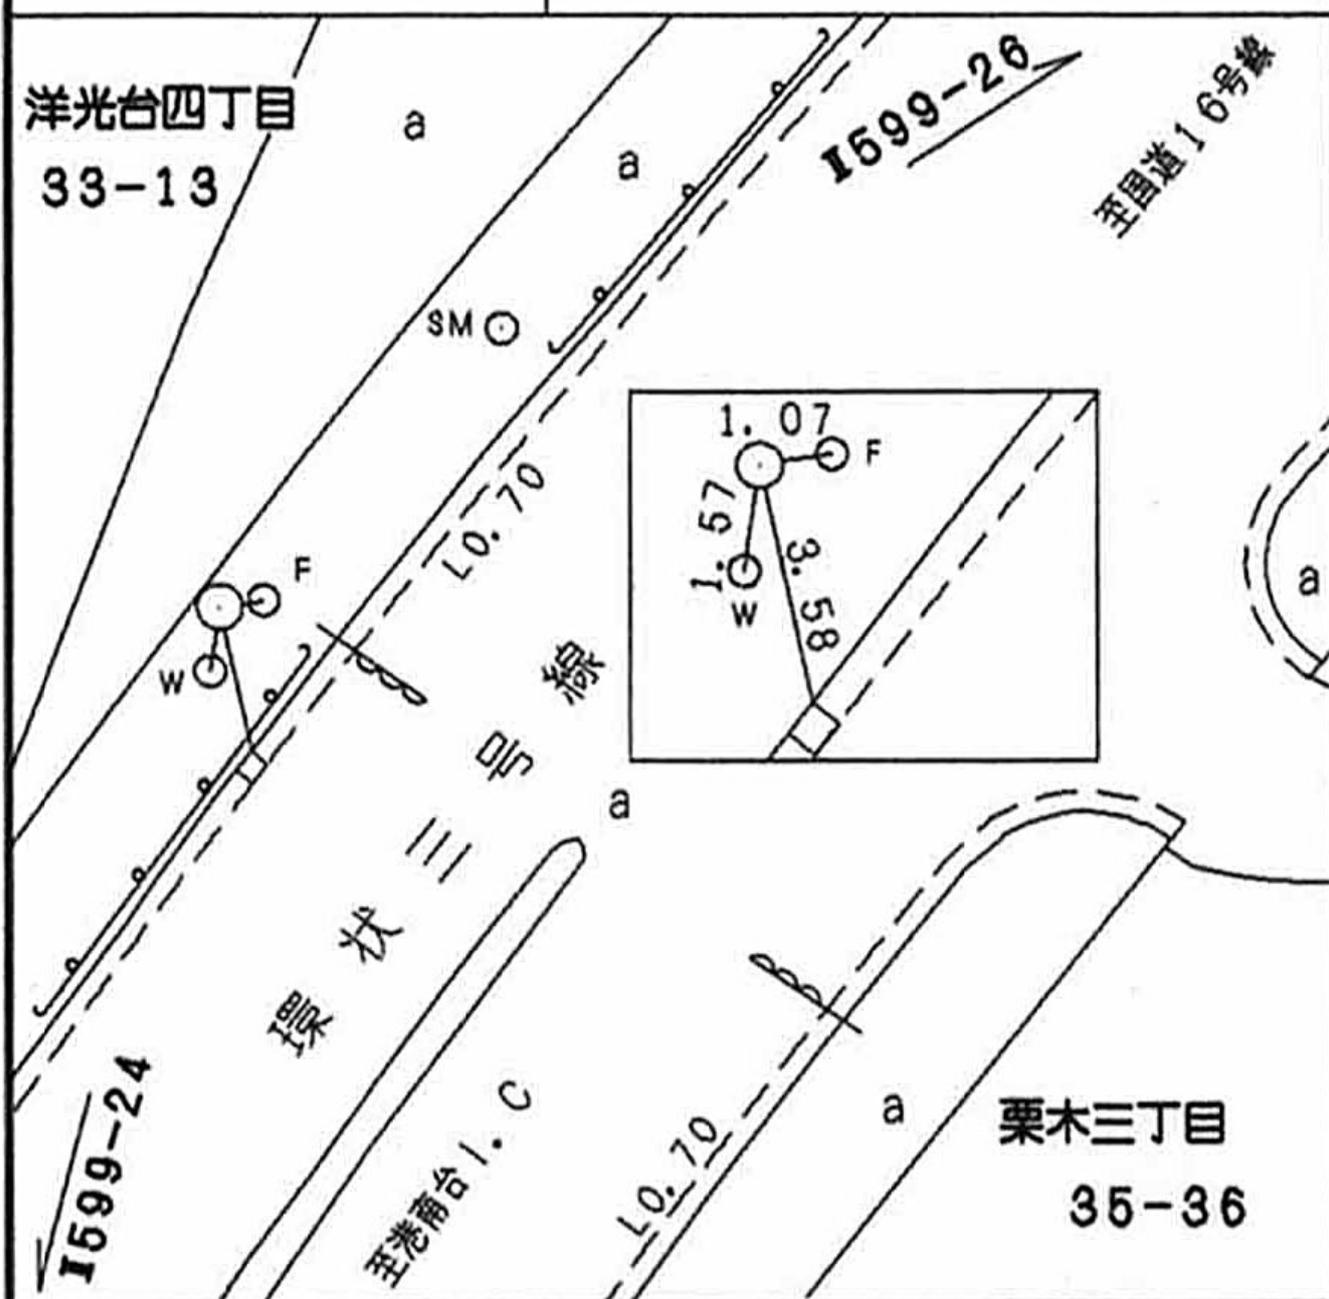

線番号

点番号

標識ノ種類

所在地

Ⅱ599


26

金属標。鋌。木杭

要 図

キザミ

磯子区栗木三丁目八ノ五番地先

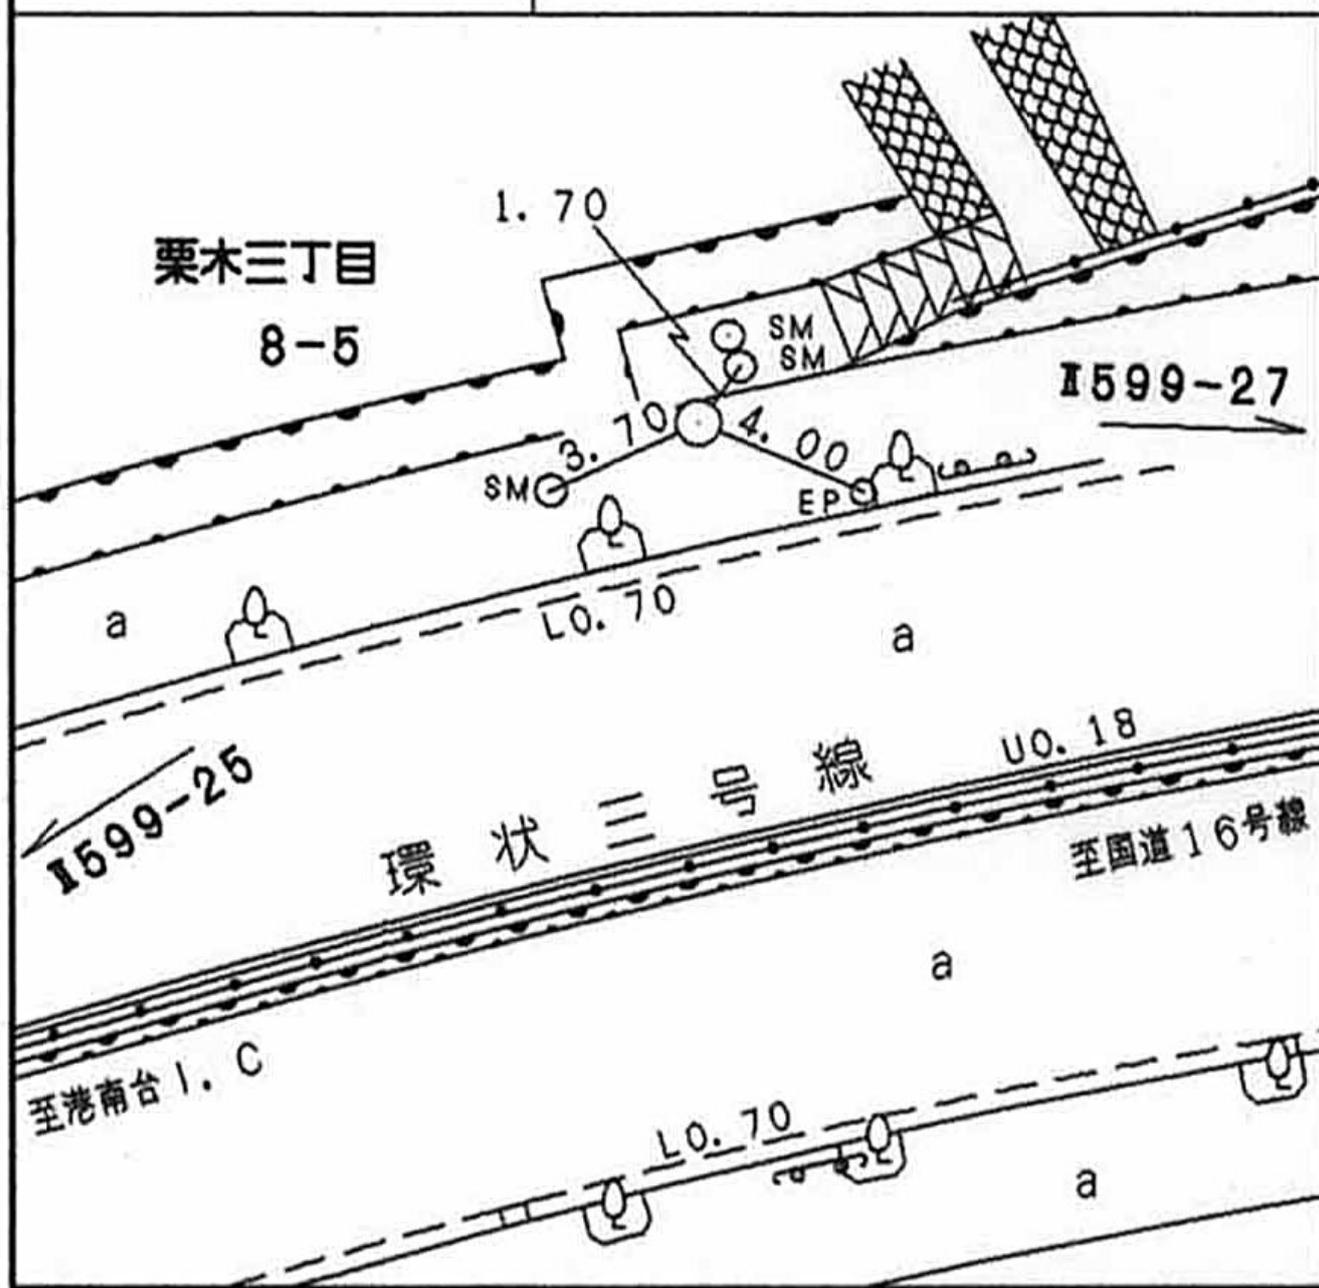

線番号	点番号	標識ノ種類	所在地
-----	-----	-------	-----

I599	27	 金属標。鋌。木杭	磯子区栗木三丁目九ノ二番地先
------	----	--	----------------

要 図	キザミ	
-----	-----	--

