

線番号

点番号

標識ノ種類

所在地

II 650


1

金属標・鋸・木杭

キザミ

要 図

旭区鶴ヶ峰本町二丁目五〇一七番地先

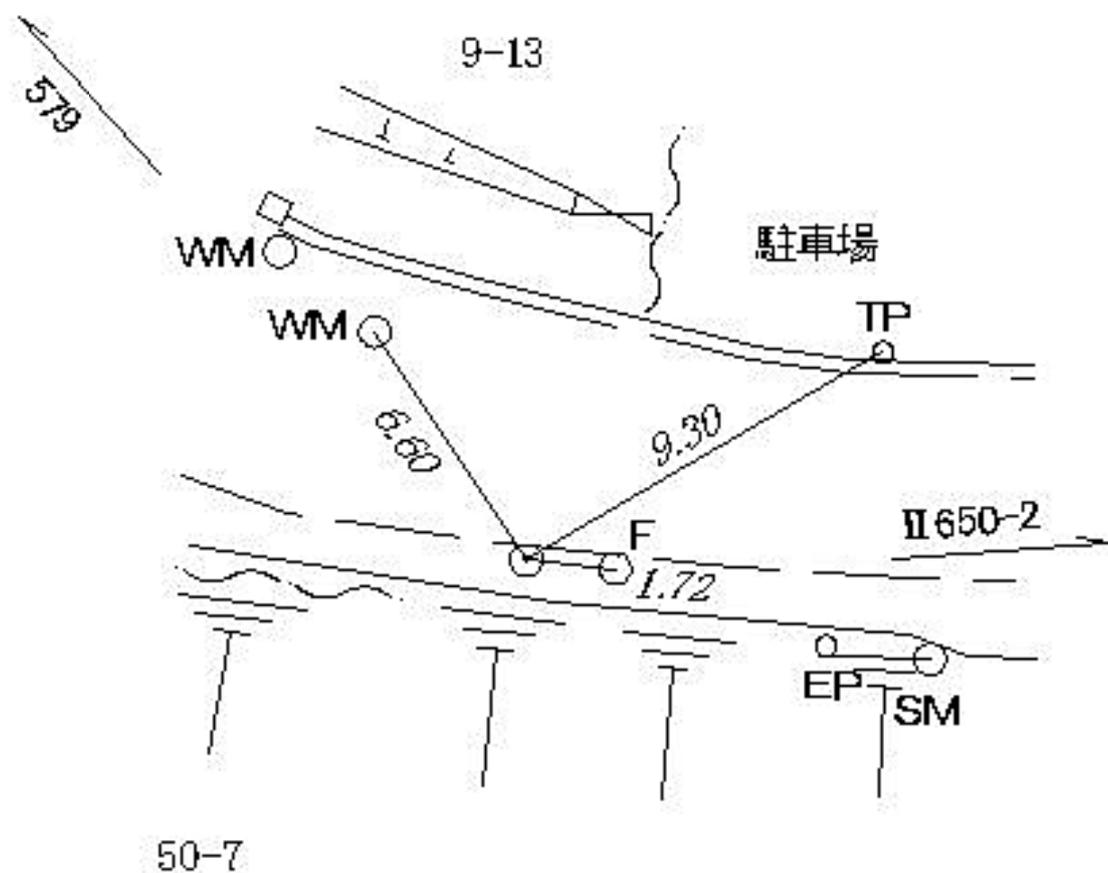

線番号

点番号

標識ノ種類

所在地

II 650


2

金属標・鋸・木杭


キザミ

要 図

旭区白根四丁目四番地先

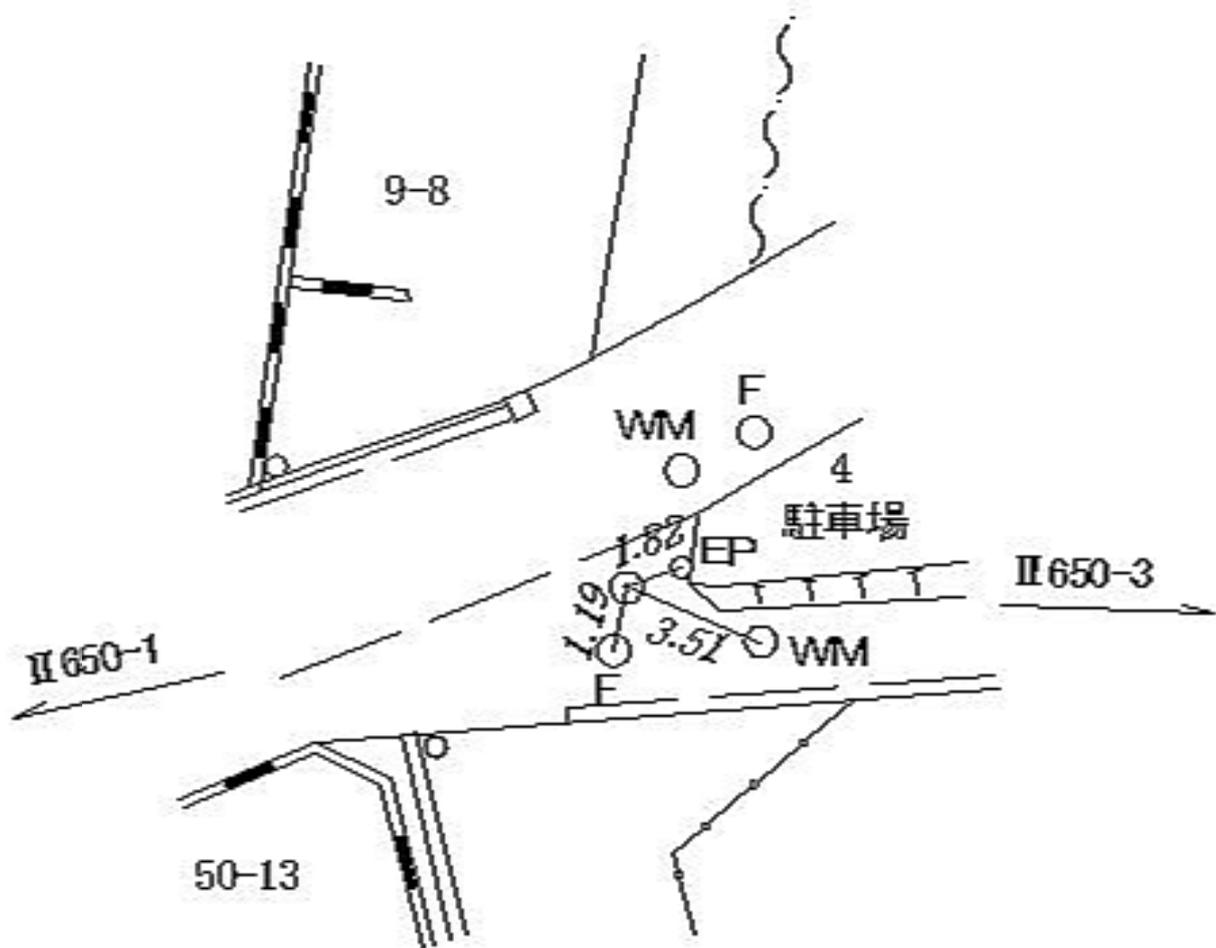


線番号	点番号	標識ノ種類	所在地
II 650	3	<div data-bbox="678 268 941 526" style="border: 1px solid black; border-radius: 50%; width: 165px; height: 115px; display: flex; align-items: center; justify-content: center; margin: 0 auto;"> ● ○ ○ </div> <p style="text-align: center; margin: 5px 0;">金属標・鋸・木杭</p> <p style="text-align: center; margin: 10px 0;">キザミ</p>	旭区白根四丁目三十一番地先
要 図			

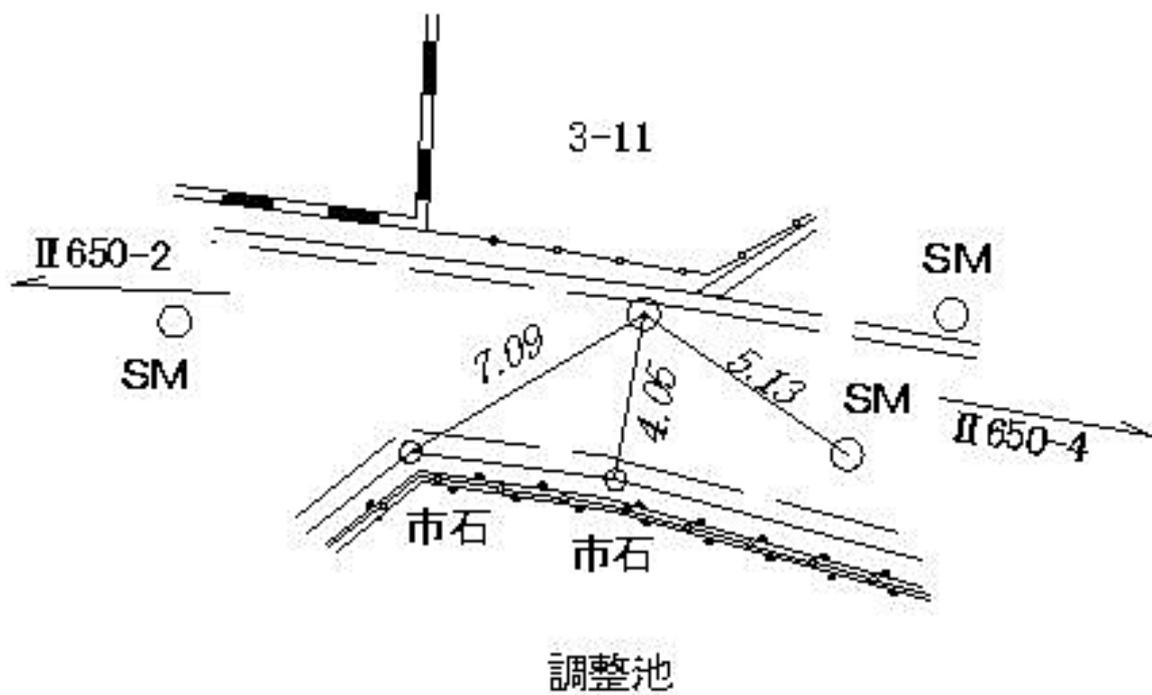

線番号	点番号	標識ノ種類	所在地
-----	-----	-------	-----

II 650	4	<div data-bbox="678 268 933 526" style="border: 1px solid black; border-radius: 50%; width: 160px; height: 115px; display: flex; align-items: center; justify-content: center; margin: 0 auto;"> ● ○ ○ </div> <p style="text-align: center; margin: 5px 0;">金属標・鋸・木杭</p> <p style="text-align: center; margin: 10px 0;">キザミ</p>	<p style="font-size: 24px; margin: 0;">旭区白根四丁目三―四番地先</p>
--------	---	--	--

<p style="font-size: 24px; margin: 0;">要 図</p>	
--	--

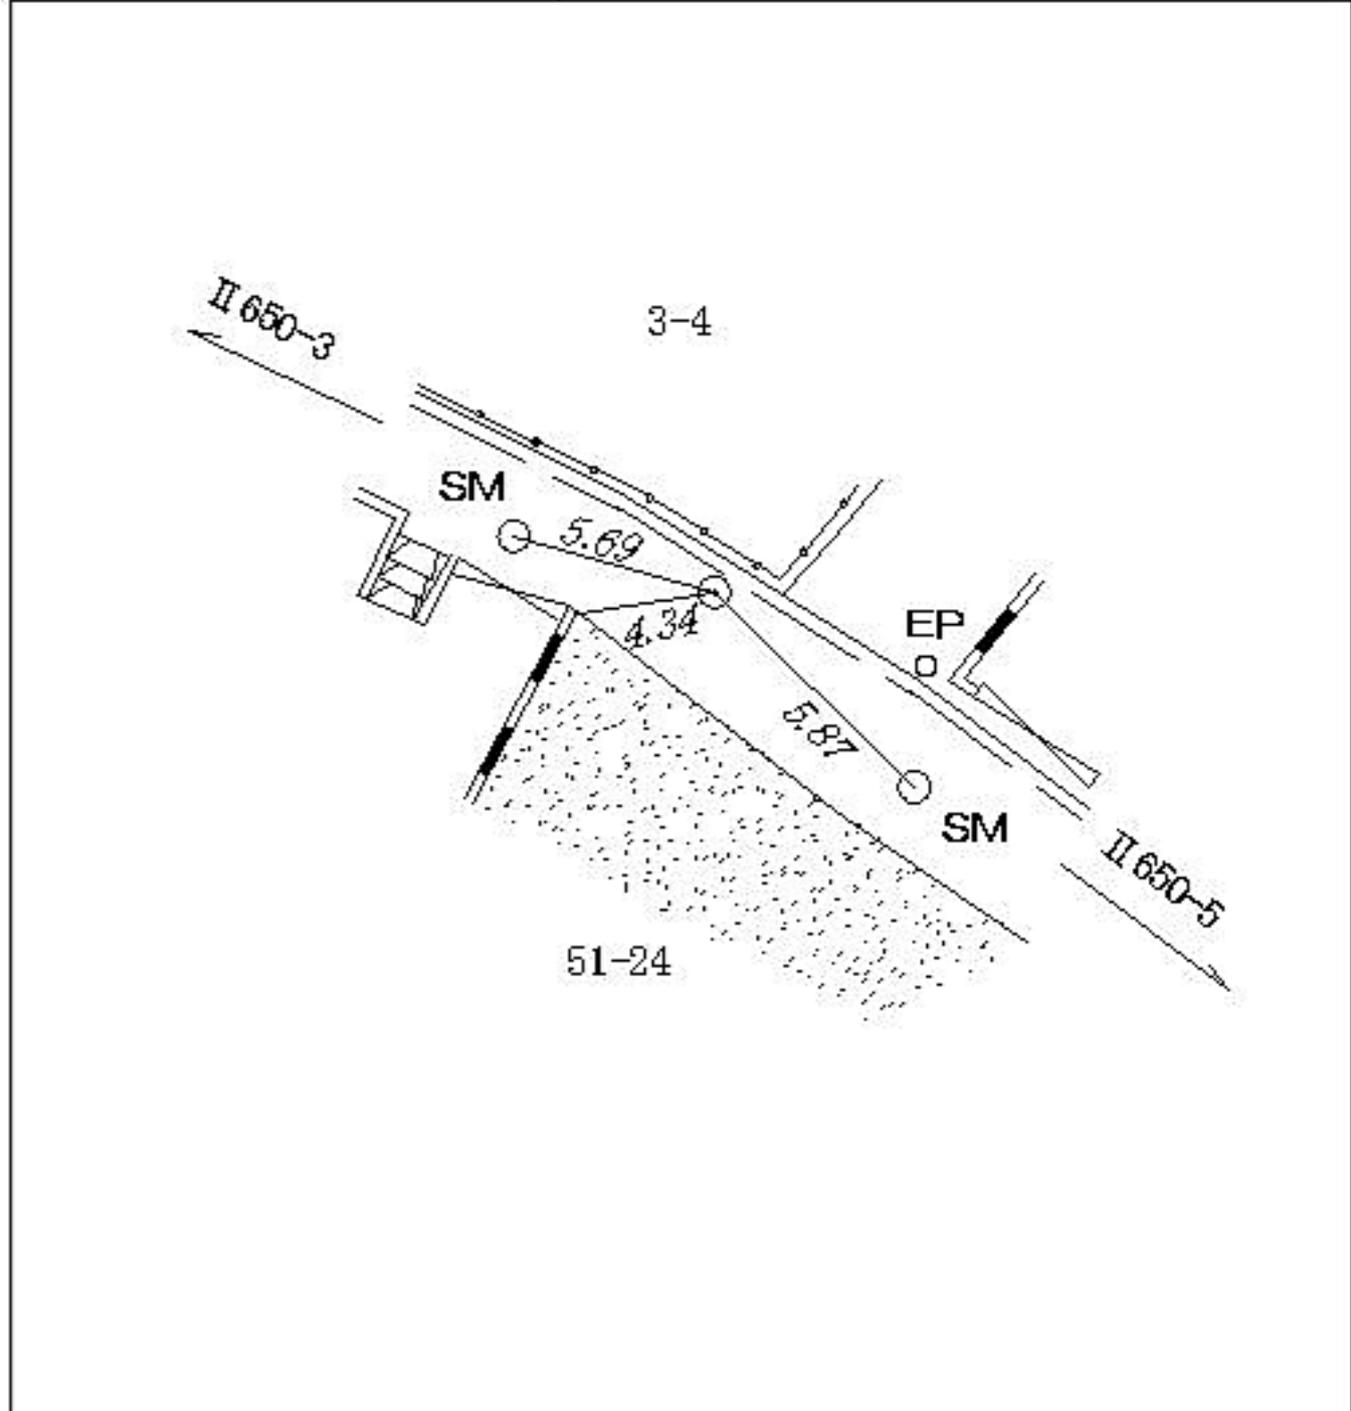


線番号	点番号	標識ノ種類	所在地
-----	-----	-------	-----

II 650	5
--------	---




キザミ

要 図

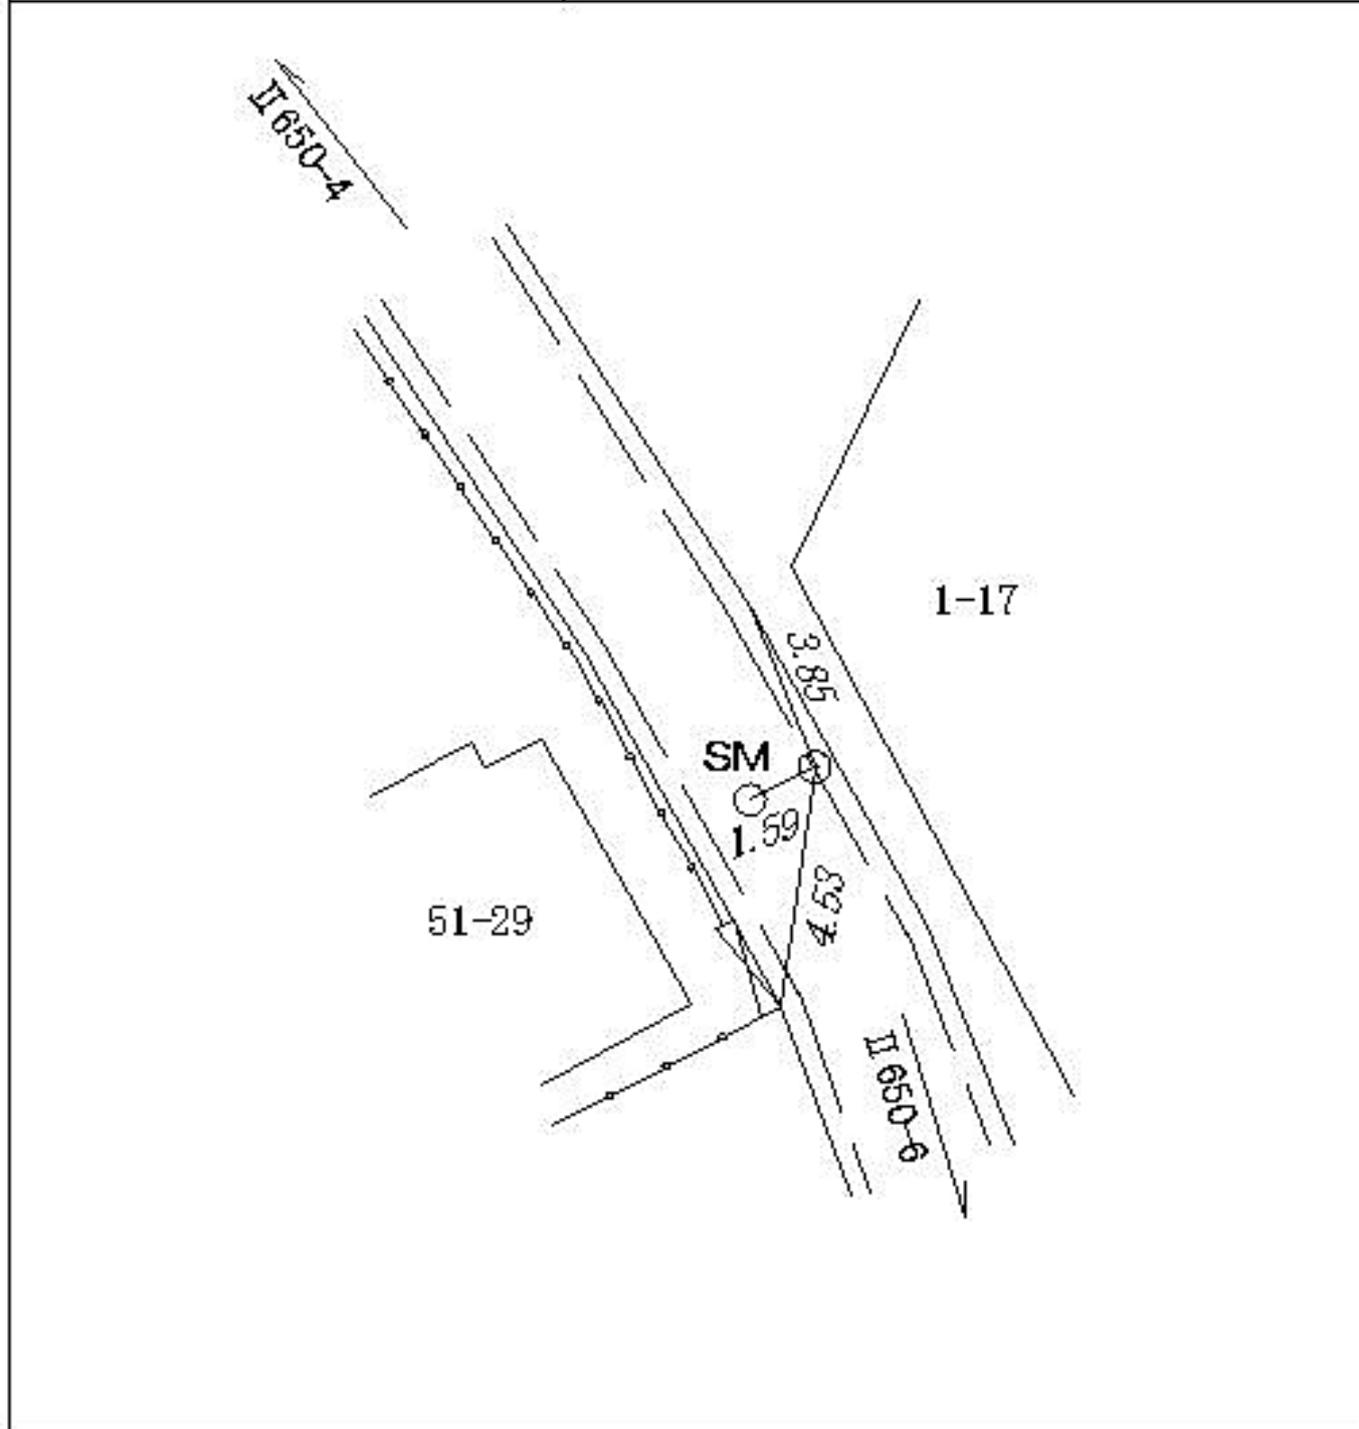


旭区白根四丁目一七番地先

線番号	点番号	標識ノ種類	所在地
II 650	6	<div data-bbox="683 273 938 533" style="border: 1px solid black; border-radius: 50%; width: 140px; height: 116px; display: flex; align-items: center; justify-content: center; margin: 0 auto;"> 金属標 ・ 鋌 ・ 木杭 </div> <div data-bbox="715 586 916 654" style="text-align: center; margin-top: 10px;"> キザミ </div>	旭区白根三丁目一七番地先
要 図			

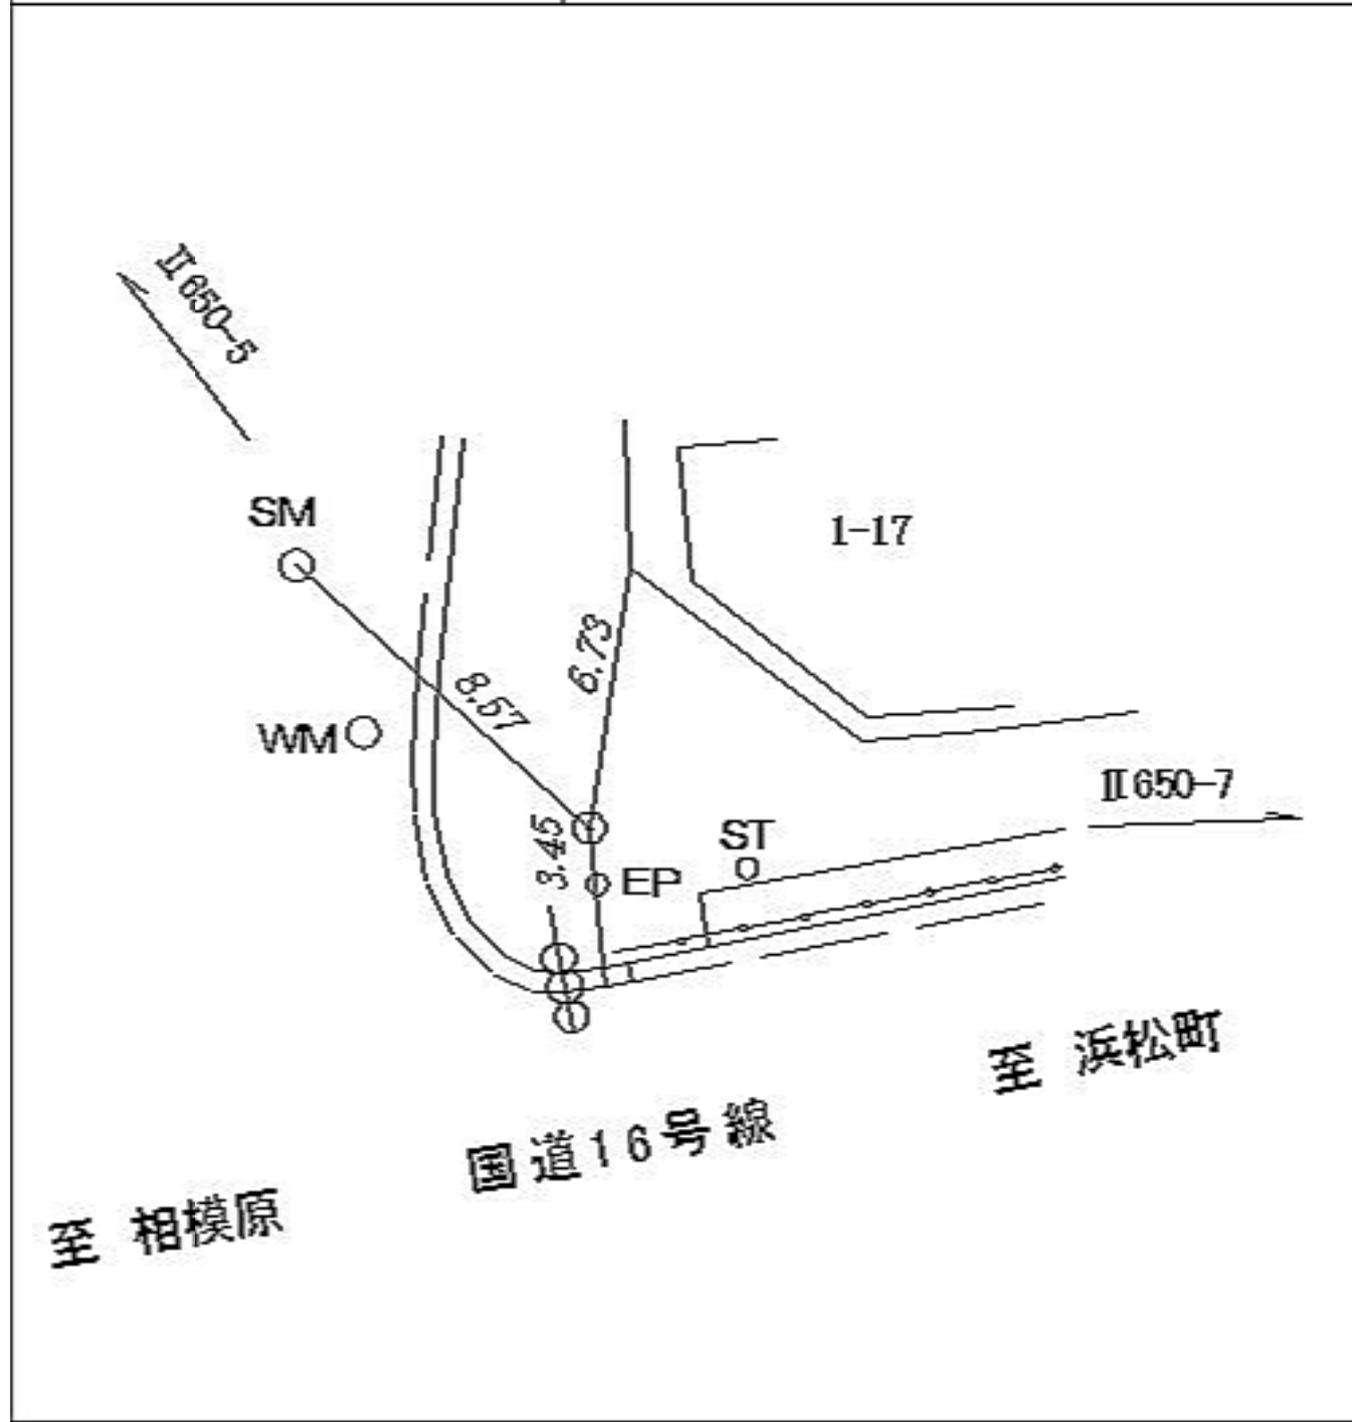

線番号	点番号	標識ノ種類	所在地
II 650	7	 金属標・鋸・木杭 キザミ	旭区白根一丁目一六番地先
要 図			


ネオスアゲシア横浜鶴ヶ峰

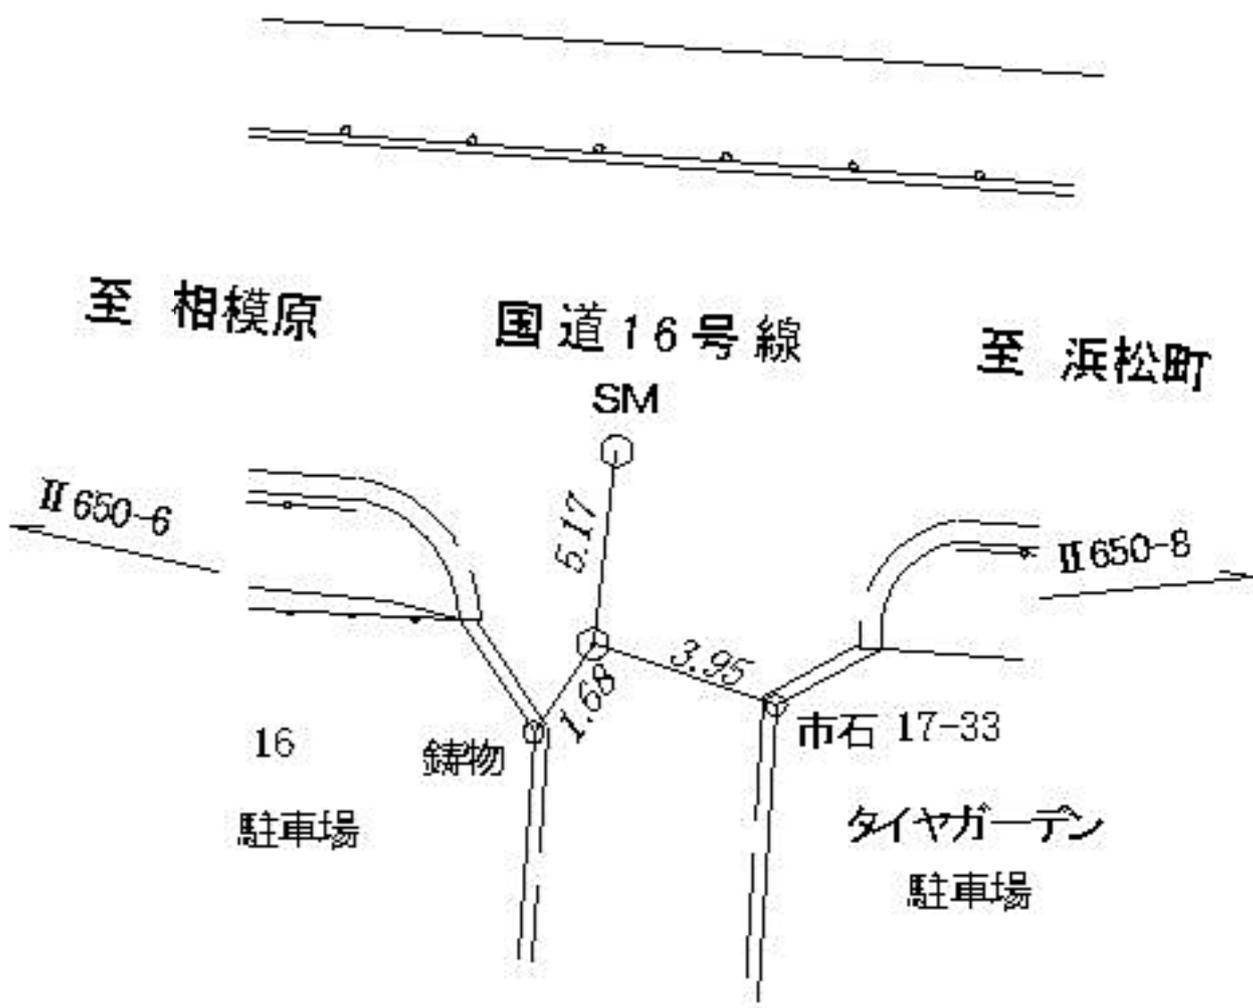


線番号	点番号	標識ノ種類	所在地
-----	-----	-------	-----

II 650	8	<div data-bbox="678 280 933 537" style="border: 1px solid black; border-radius: 50%; width: 160px; height: 115px; display: flex; align-items: center; justify-content: center;"> ● ● ● </div> <p style="text-align: center; margin-top: 10px;">金属標・鋸・木杭</p> <p style="text-align: center; margin-top: 20px;">キザミ</p>	旭区白根三丁目一六番地先
--------	---	--	--------------


要 図

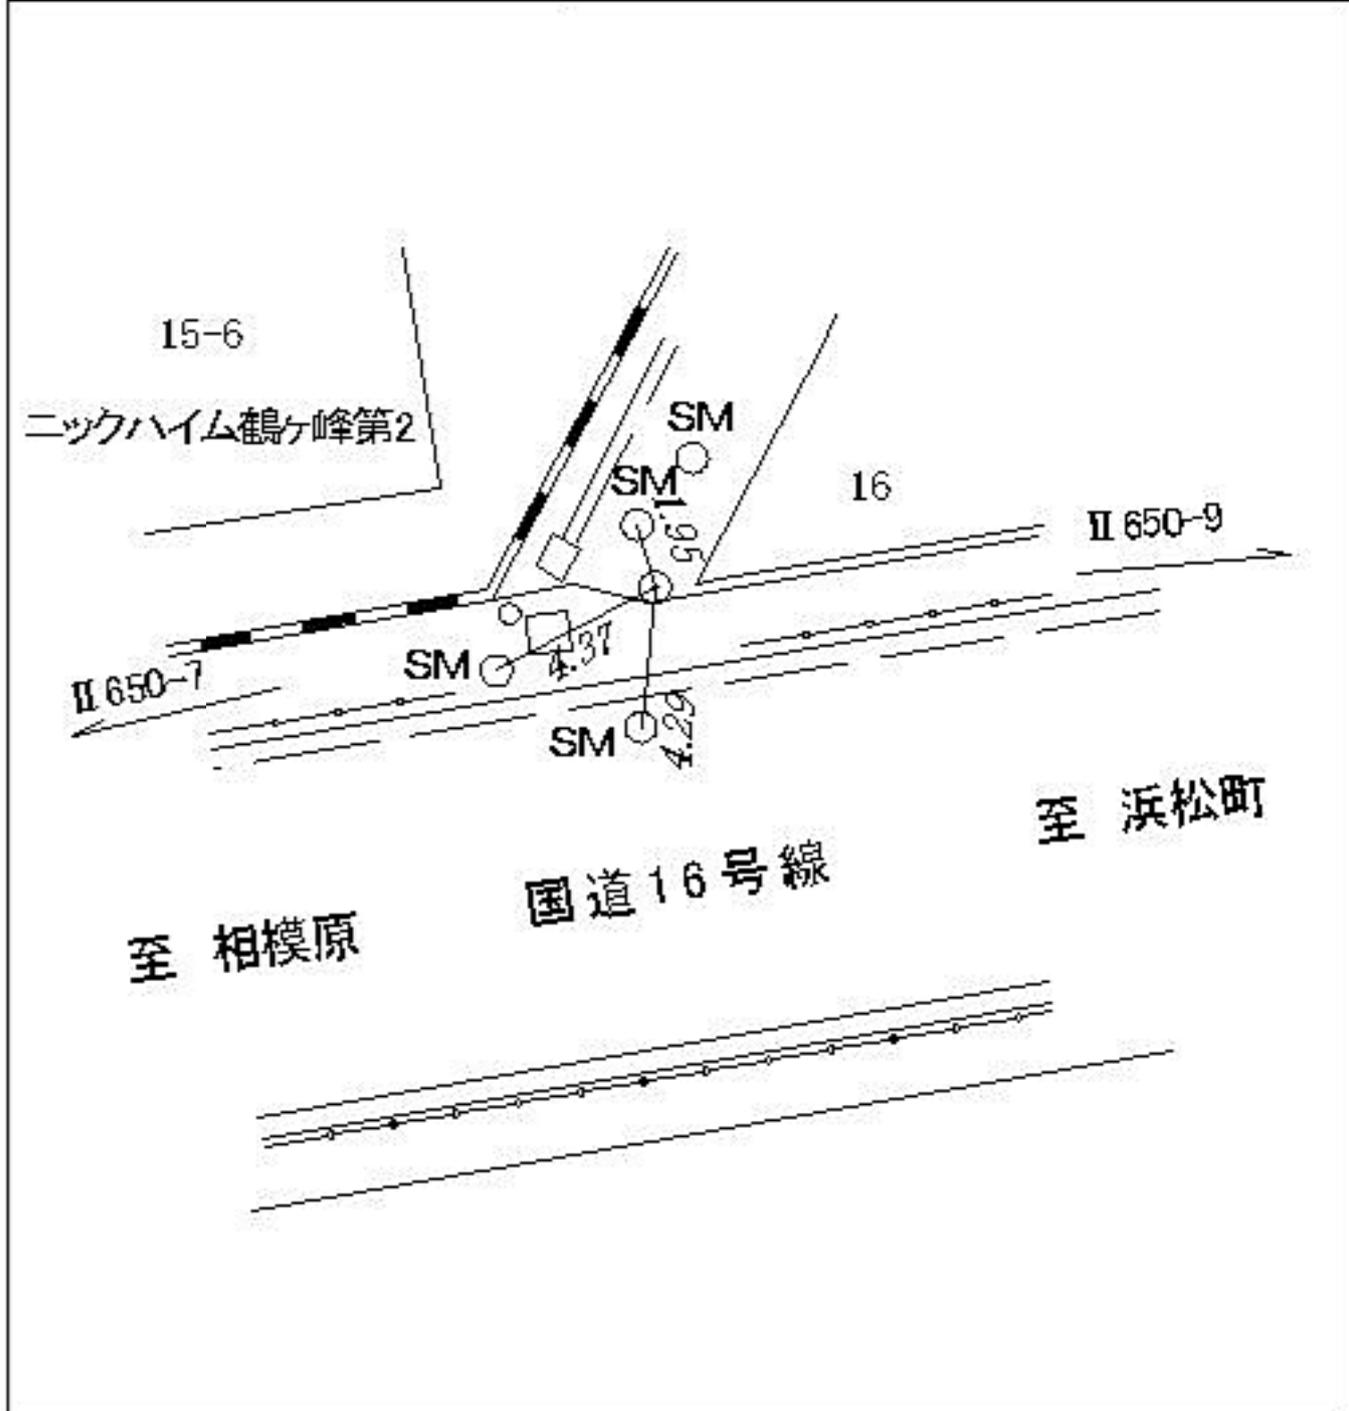

線番号	点番号	標識ノ種類	所在地
II 650	9	<div style="text-align: center;">  <p>金属標・鋸・木杭</p> <p>キザミ</p> </div>	旭区白根一丁目一八―六番地先
要 図			

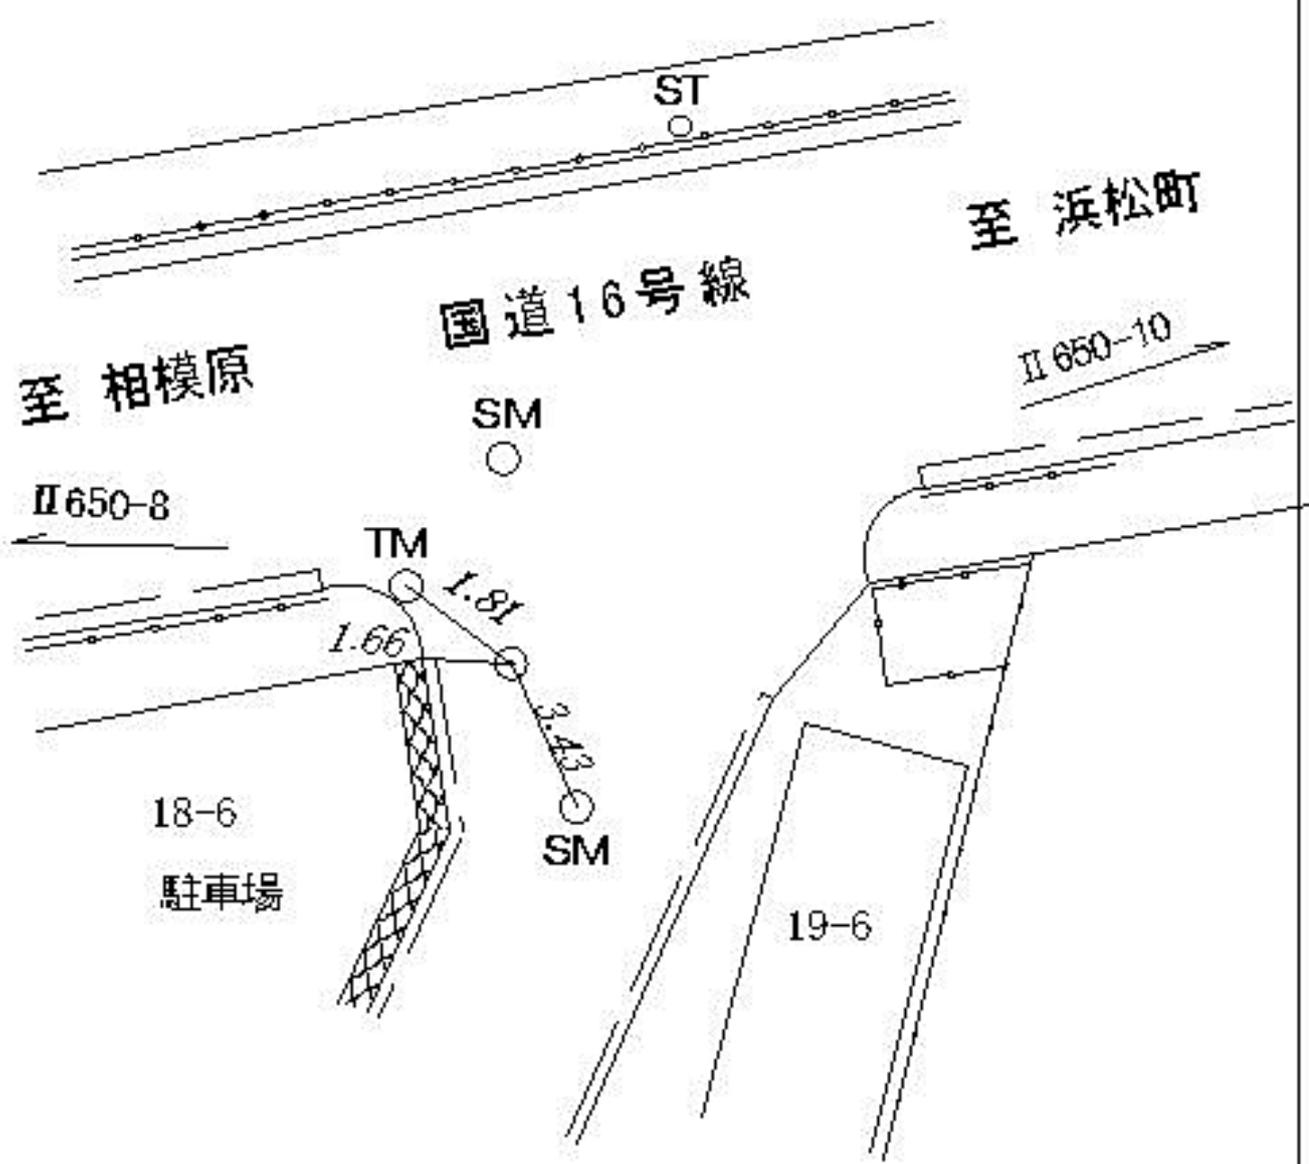

線番号	点番号	標識ノ種類	所在地
II 650	10	<div data-bbox="678 280 941 537" style="border: 1px solid black; border-radius: 50%; width: 165px; height: 115px; display: flex; align-items: center; justify-content: center;"> 金属標 ・ 鋌 ・ 木杭 </div> <p style="text-align: center; margin-top: 10px;">キザミ</p>	<p style="font-size: 24px; margin: 0;">旭区白根二丁目五―三番地先</p>
<p style="font-size: 36px; margin: 0;">要 図</p>			

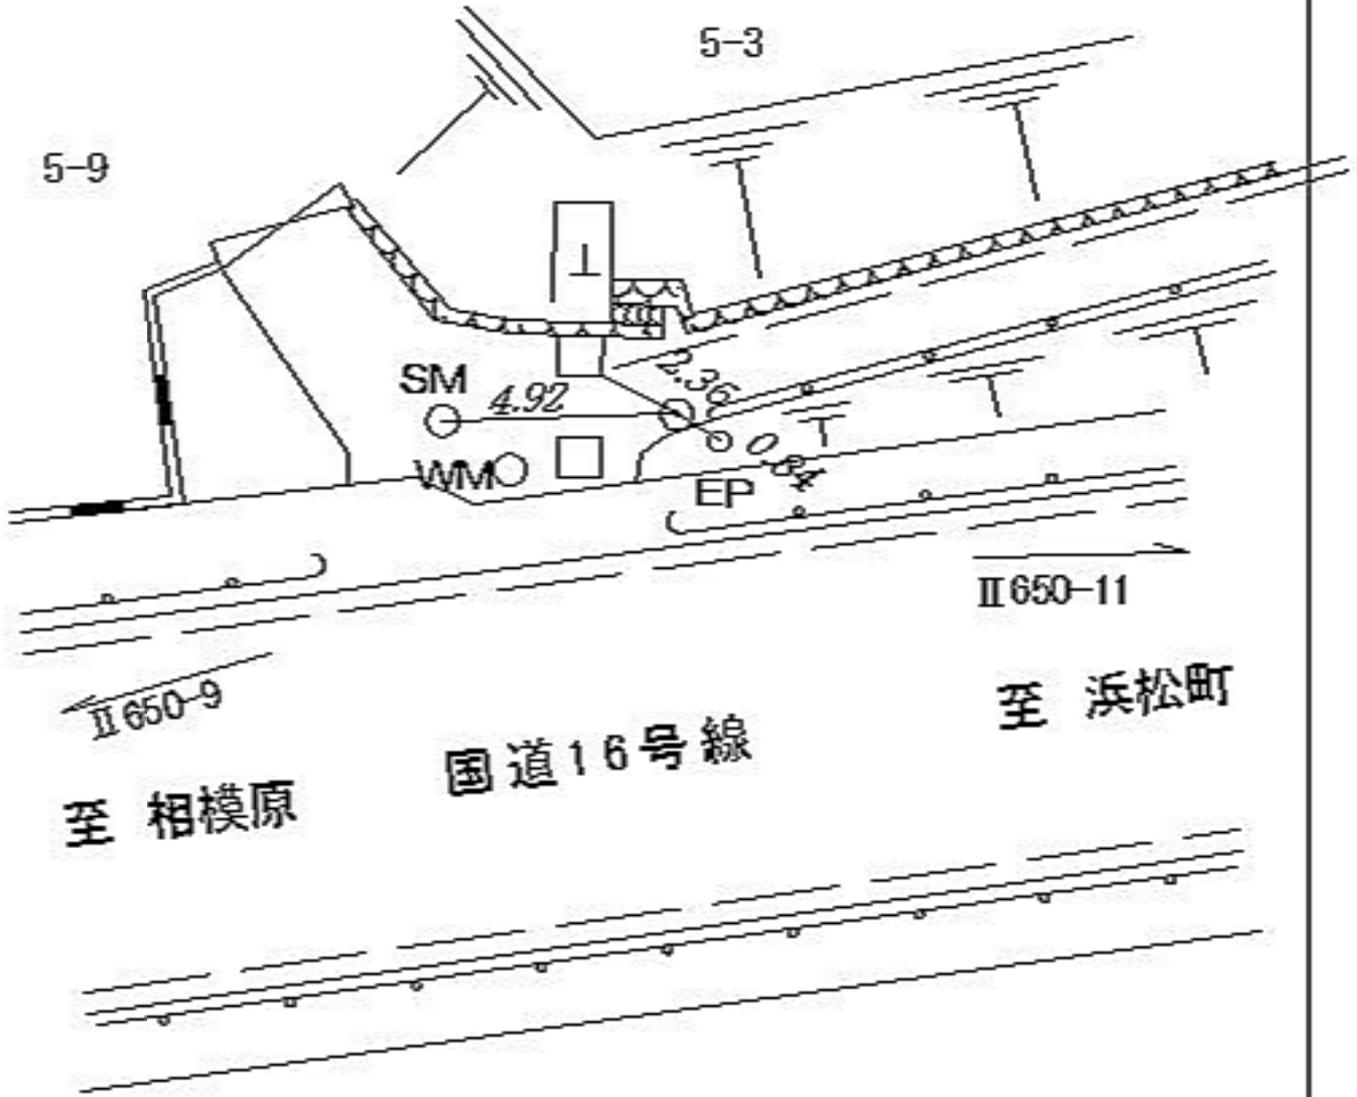


線番号	点番号	標識ノ種類	所在地
II 650	11	<div data-bbox="686 268 941 526" style="border: 1px solid black; border-radius: 50%; width: 160px; height: 115px; display: flex; align-items: center; justify-content: center; margin: 0 auto;"> () 金属標 </div> ・ 鋸 ・ 木杭 キザミ	旭区白根一丁目二〇一三〇番地先
要 図			



線番号	点番号	標識ノ種類	所在地
-----	-----	-------	-----

II 650	12	<div data-bbox="678 280 933 537" style="border: 1px solid black; border-radius: 50%; width: 140px; height: 115px; display: flex; align-items: center; justify-content: center; margin: 0 auto;"> 金属標・鋸・木杭 </div> <p data-bbox="710 582 917 660" style="text-align: center;">キザミ</p>	<p data-bbox="1412 492 1508 1612">旭区白根一丁目二一六番地先</p>
--------	----	---	---


要 図

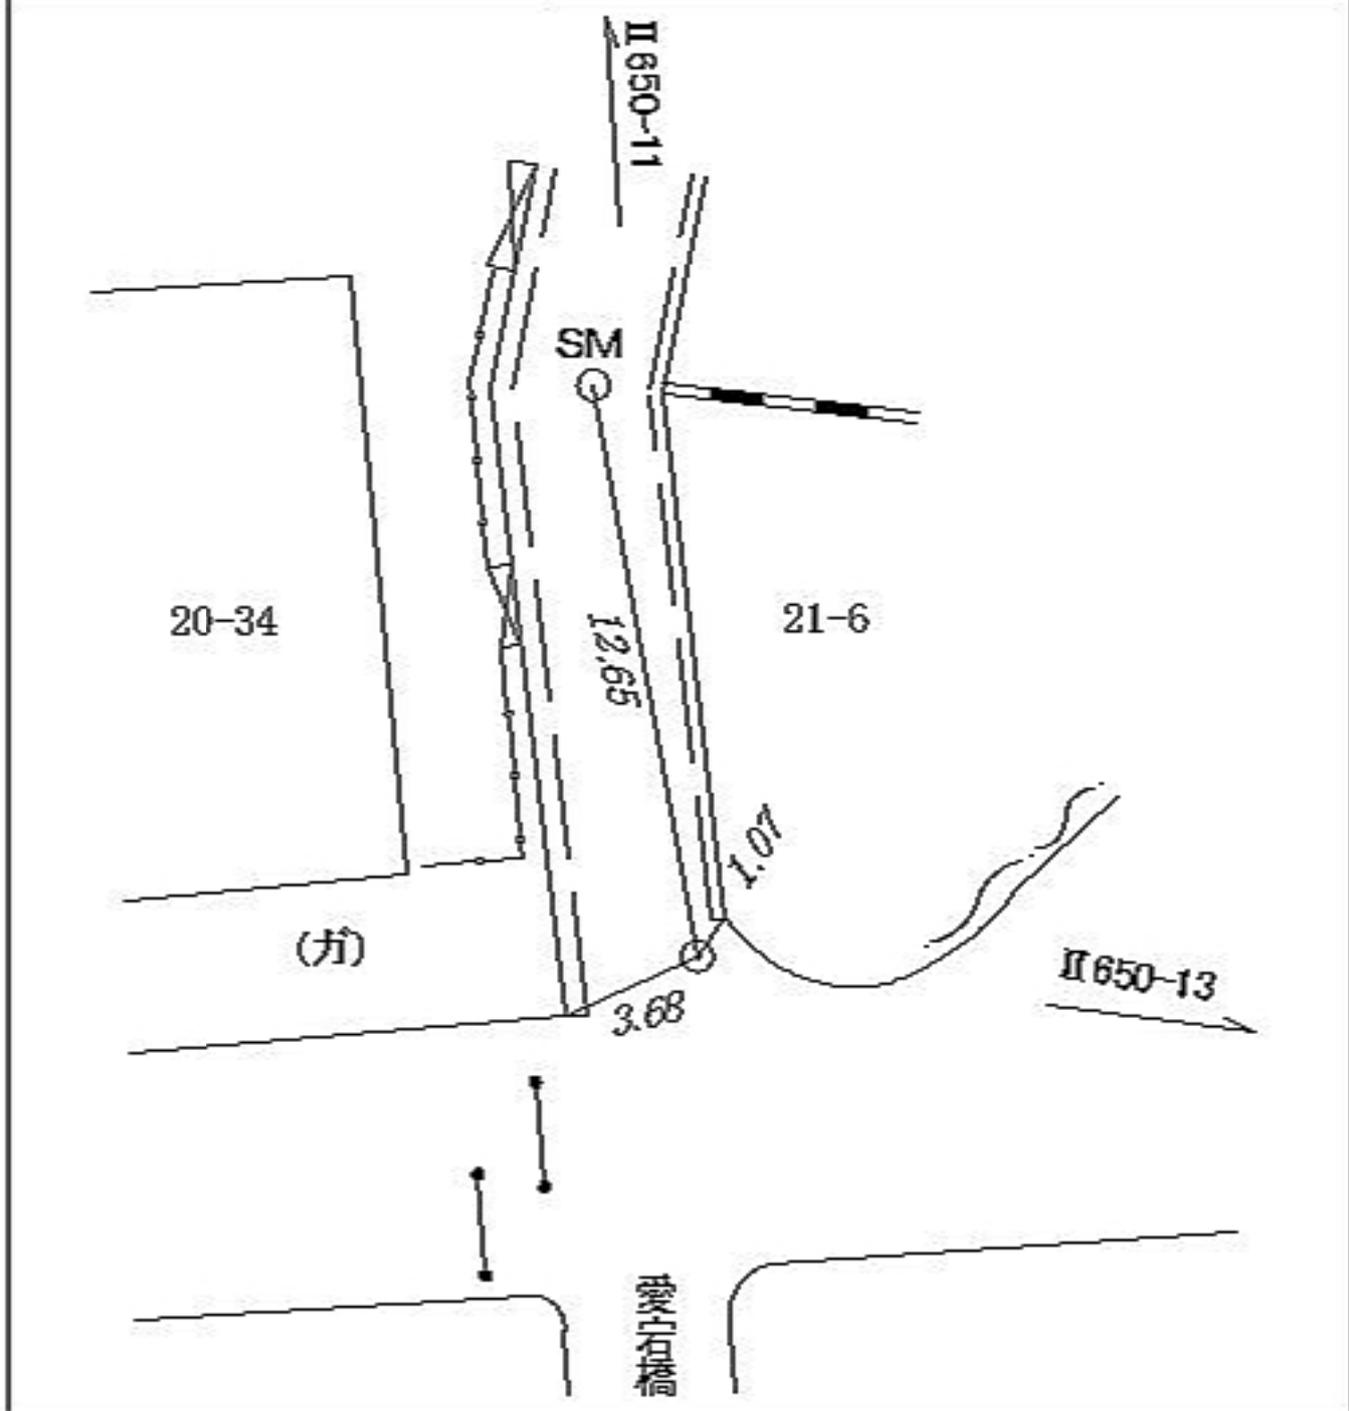

線番号	点番号	標識ノ種類	所在地
-----	-----	-------	-----

II 650	13	<div data-bbox="678 280 933 526" style="border: 1px solid black; border-radius: 50%; width: 160px; height: 110px; display: flex; align-items: center; justify-content: center; margin: 0 auto;"> ● 金属標・鋸・木杭 </div> <p style="text-align: center; margin-top: 10px;">キザミ</p>	<p style="font-size: 24px;">旭区西川島町五-五番地先</p>
--------	----	---	--

<div style="font-size: 36px; margin: 0 20px;">要</div> <div style="font-size: 36px; margin: 0 20px;">図</div>	
---	--

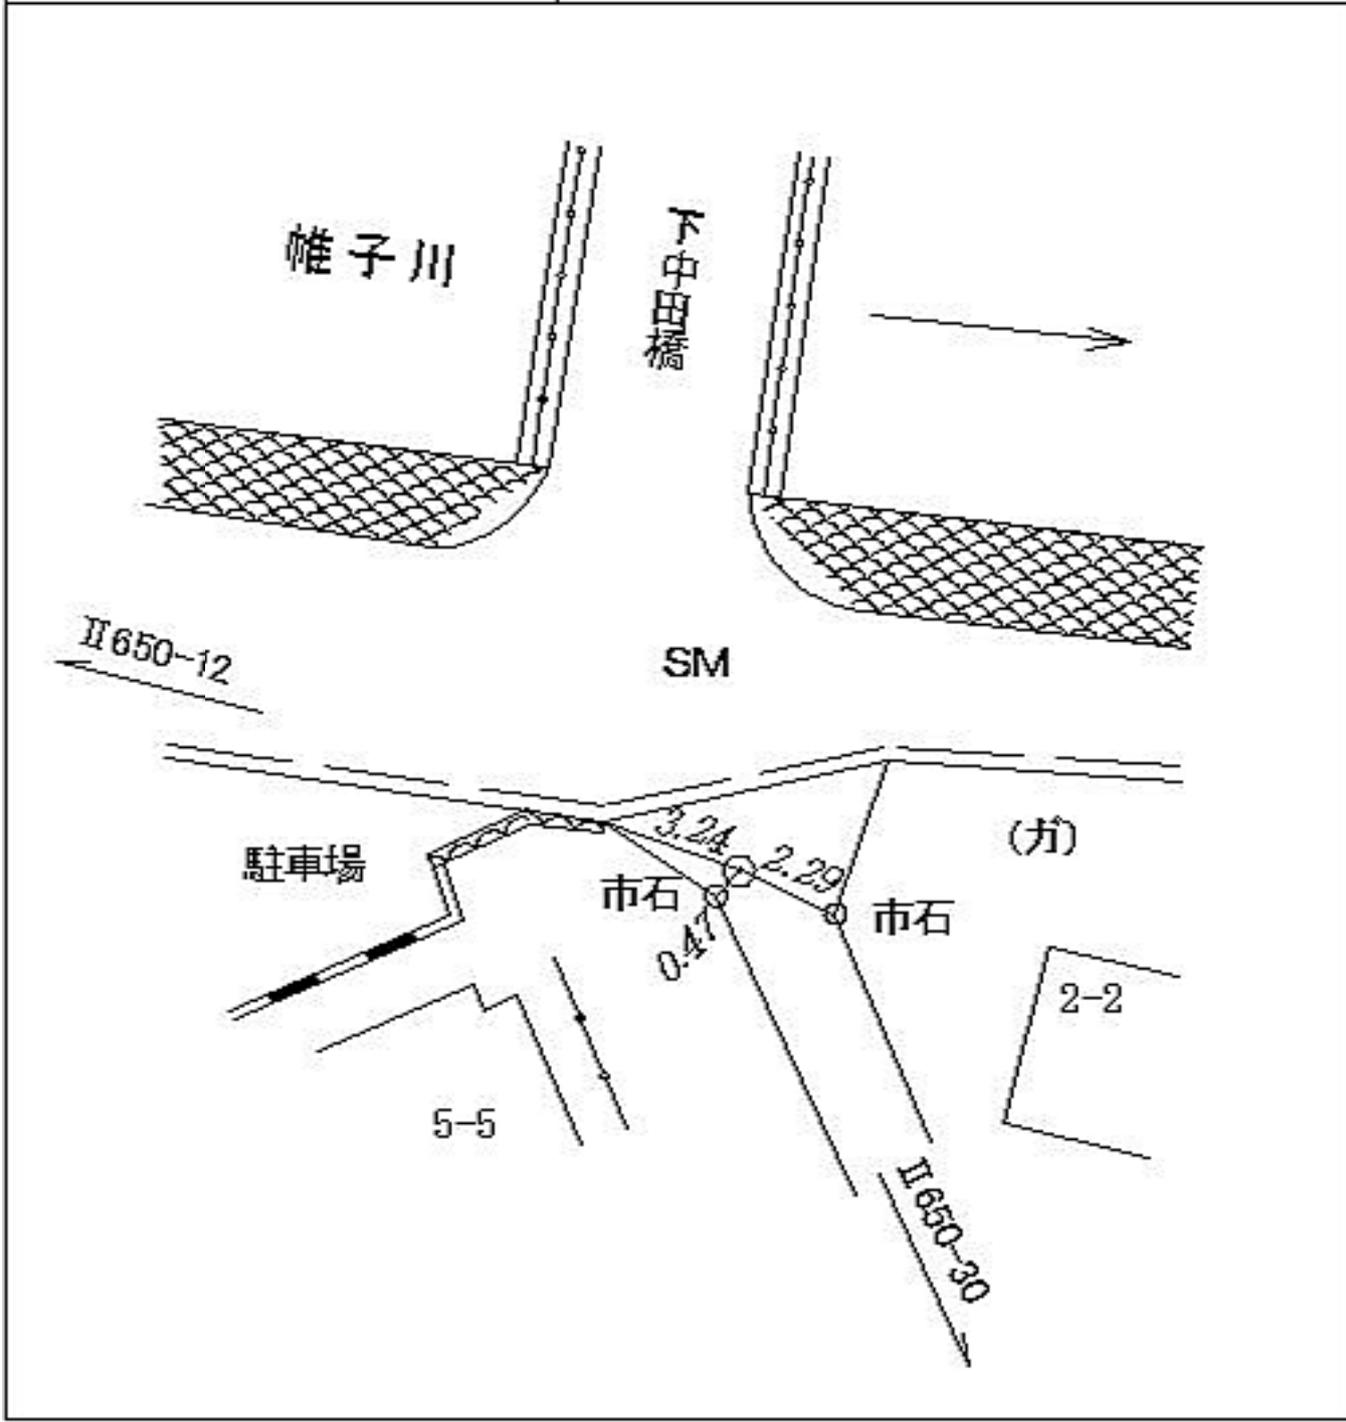


線番号	点番号	標識ノ種類	所在地
-----	-----	-------	-----

II 650	15
--------	----



キザミ

要 図

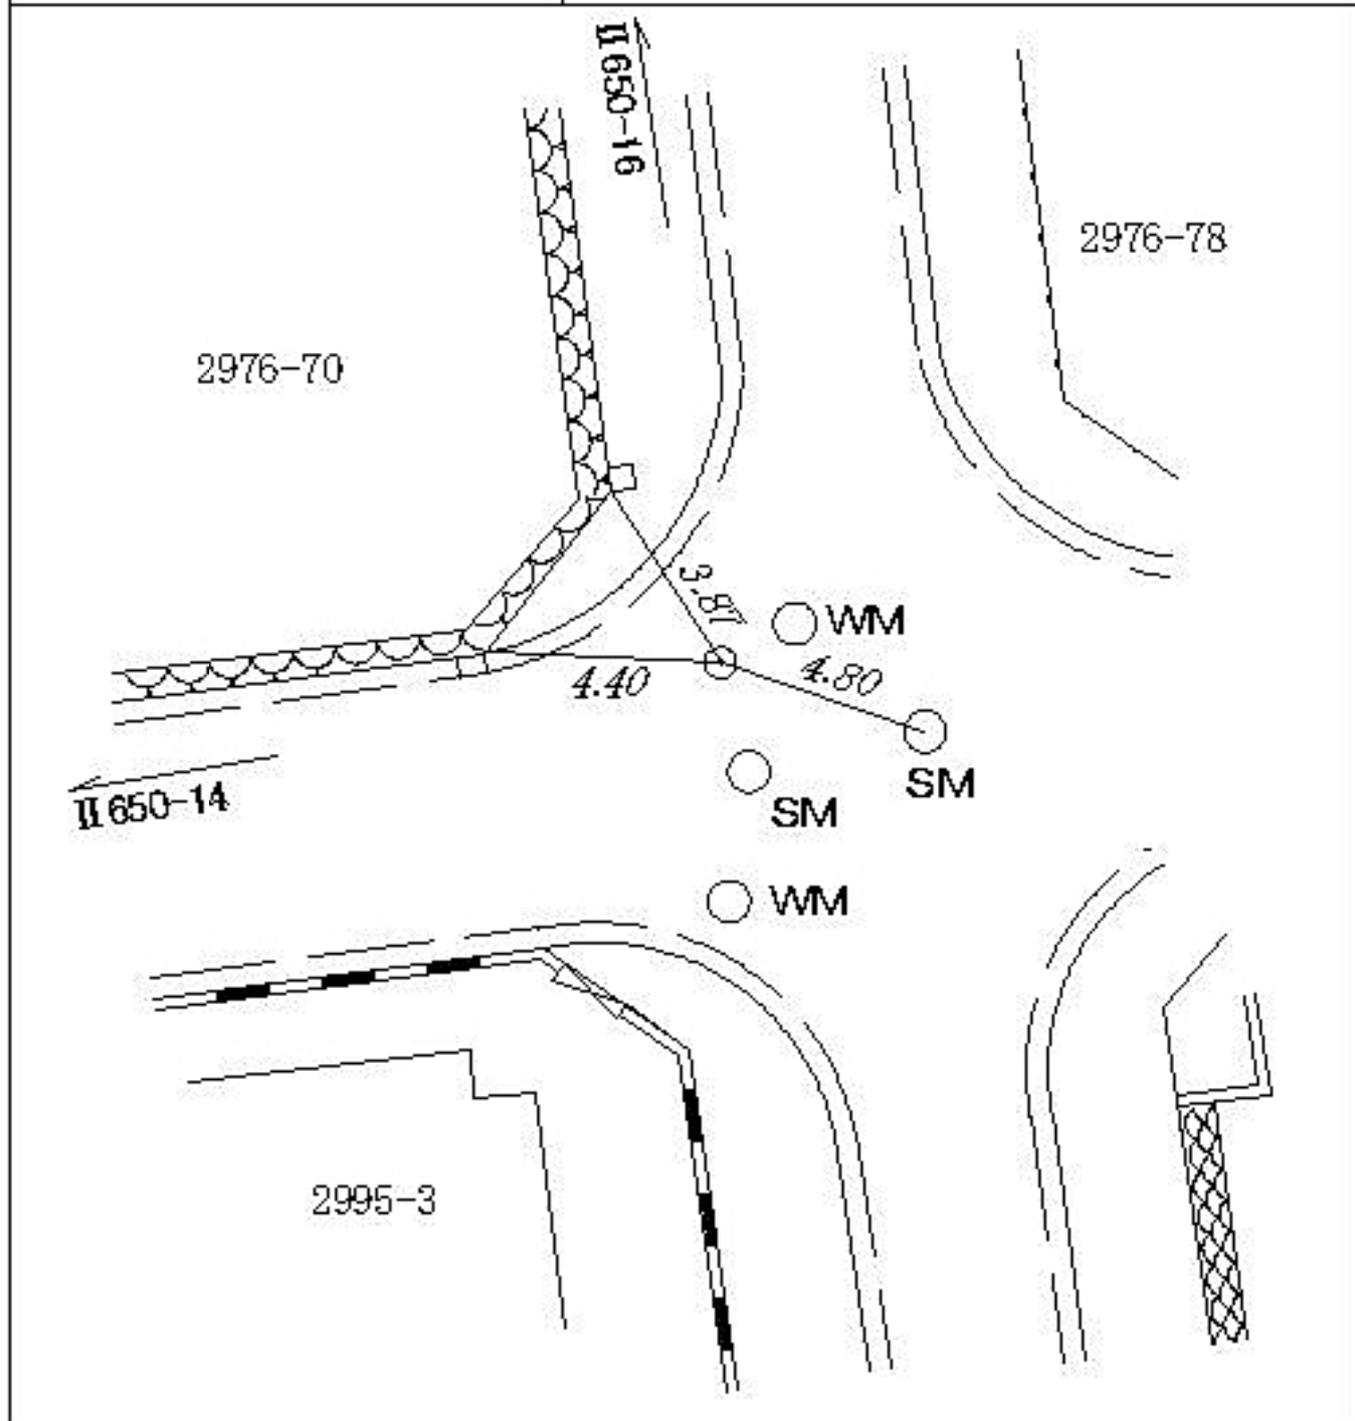


旭区川島町二九七六―七〇番地先

線番号	点番号	標識ノ種類	所在地
II 650	16	<div data-bbox="678 268 933 526" style="border: 1px solid black; border-radius: 50%; width: 160px; height: 115px; display: flex; align-items: center; justify-content: center; margin: 0 auto;"> 金属標・鋸・木杭 </div> <div data-bbox="710 571 917 649" style="text-align: center; margin-top: 10px;"> キザミ </div>	旭区川島町三〇一八―六番地先
要 図			




線番号	点番号	標識ノ種類	所在地
II 650	17	<div data-bbox="683 271 938 528" style="border: 1px solid black; border-radius: 50%; width: 140px; height: 115px; display: flex; align-items: center; justify-content: center; margin: 0 auto;"> 金属標・鋸・木杭 </div> <div data-bbox="719 577 911 645" style="text-align: center; margin-top: 10px;"> キザミ </div>	旭区川島町三〇六九一六番地先
要 図			

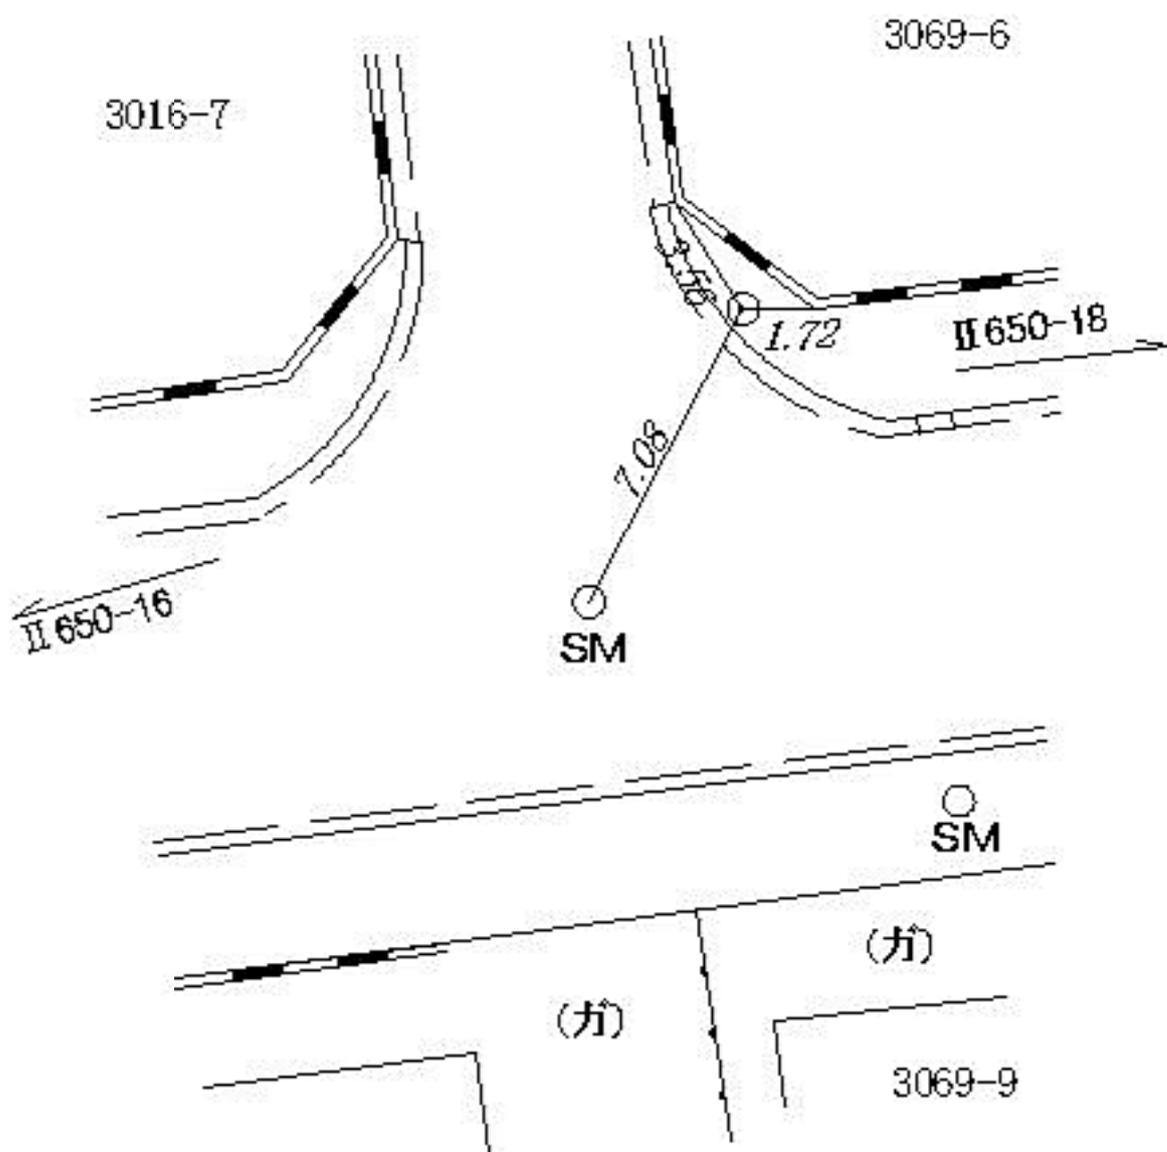


線番号	点番号	標識ノ種類	所在地
-----	-----	-------	-----

II 650	19	<div data-bbox="683 273 938 533" style="border: 1px solid black; border-radius: 50%; width: 140px; height: 116px; display: flex; align-items: center; justify-content: center; margin: 0 auto;"> 金属標・鋳・木杭 </div> <p data-bbox="721 577 912 645" style="text-align: center;">キザミ</p>	<p data-bbox="1423 488 1503 1662">旭区鶴ヶ峰二丁目七六一番地先</p>
--------	----	---	--


<p data-bbox="146 676 481 757" style="font-size: 24px;">要 図</p>	
---	--

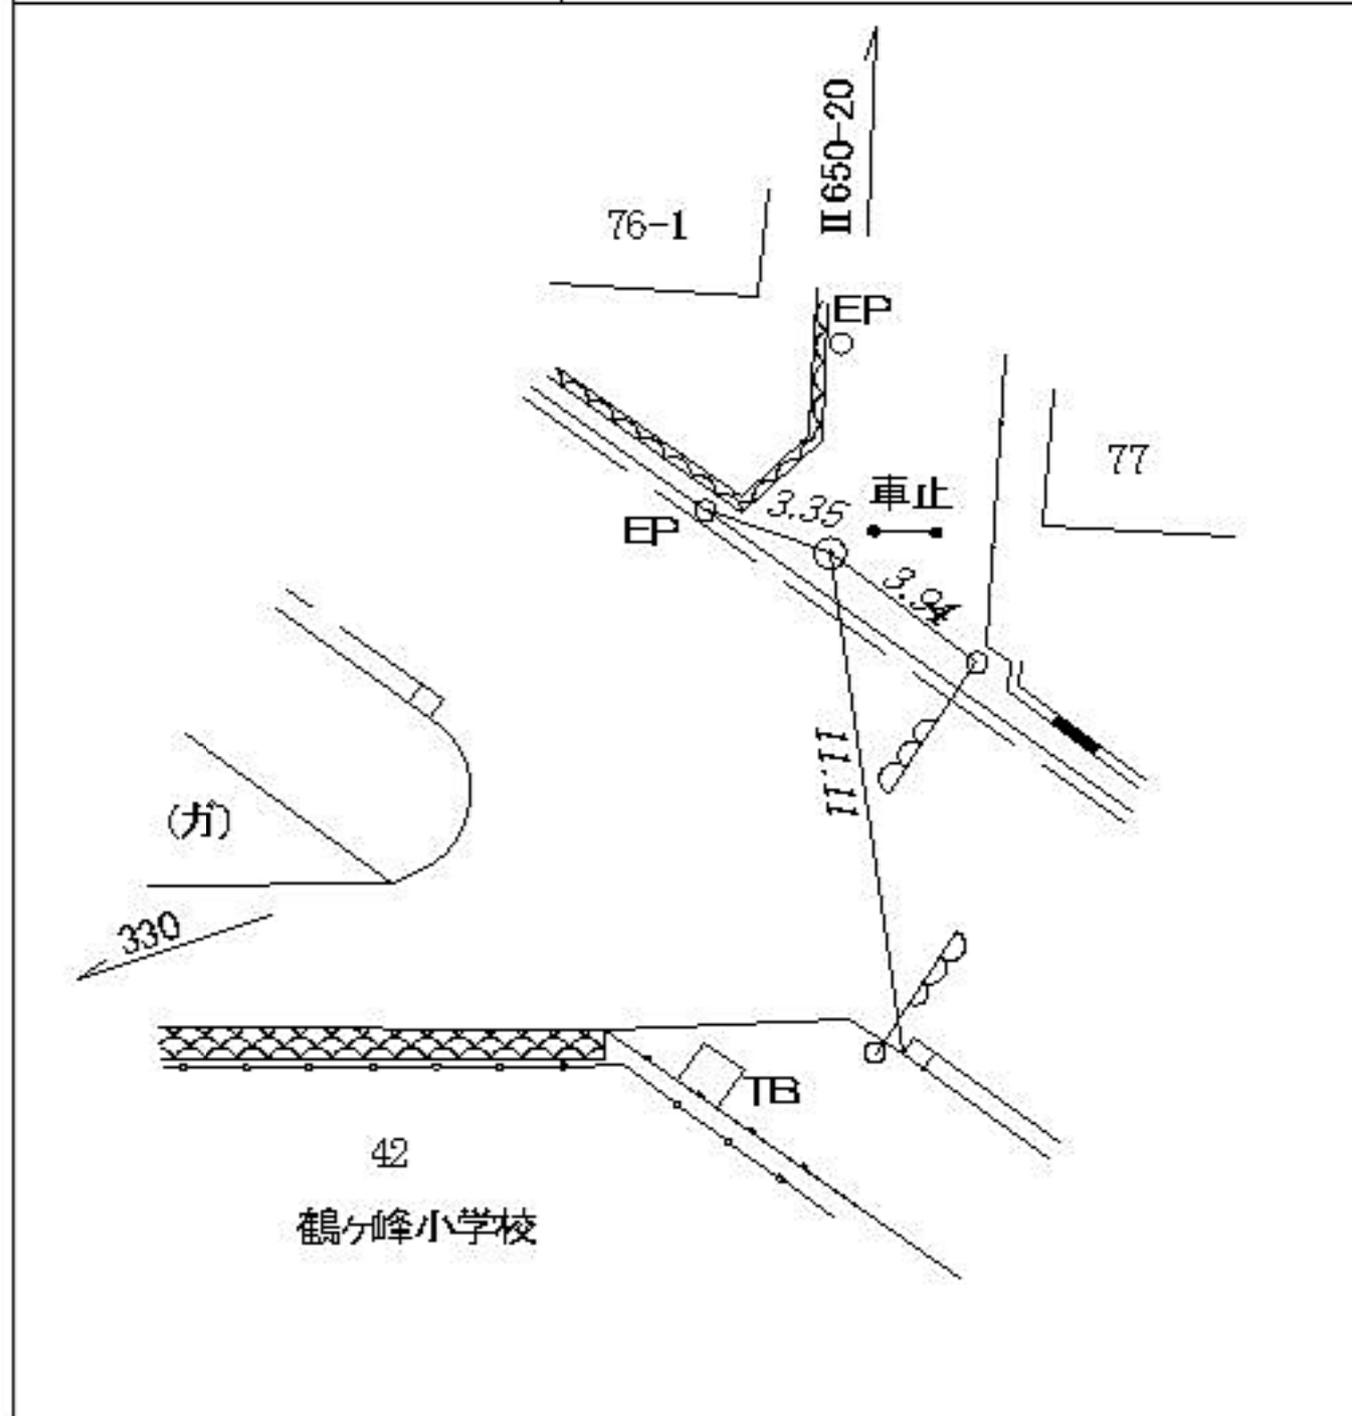


線番号	点番号	標識ノ種類	所在地
II 650	20	<div data-bbox="678 280 933 537" style="border: 1px solid black; border-radius: 50%; width: 160px; height: 115px; display: flex; align-items: center; justify-content: center;"> ○ 金属標 </div> ・ 鋸 ・ 木杭 キザミ	旭区鶴ヶ峰二丁目五八―九番地先
要 図			

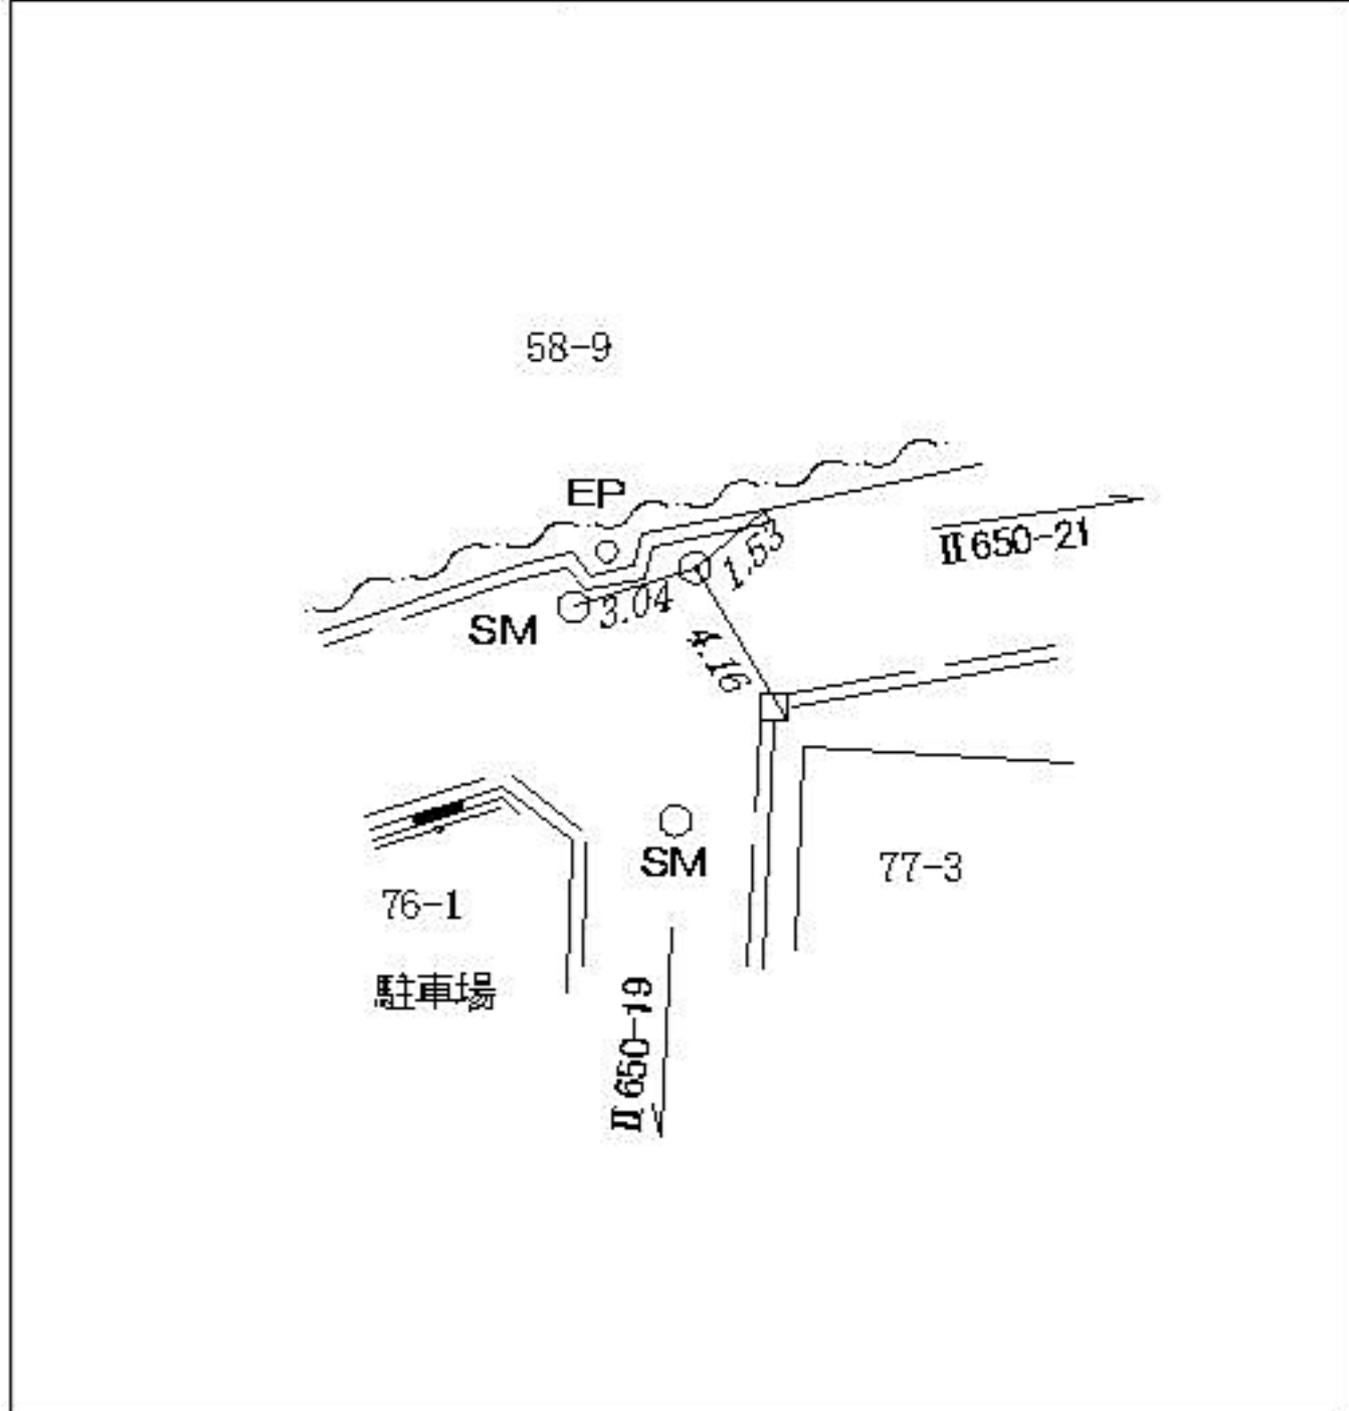

線番号	点番号	標識ノ種類	所在地
II 650	21	<div data-bbox="671 282 932 539" style="text-align: center;">  </div> <div data-bbox="708 591 903 658" style="text-align: center;"> キザミ </div>	旭区西川島町六〇一七番地先
<div data-bbox="140 685 475 770" style="font-size: 2em;">要 図</div>			

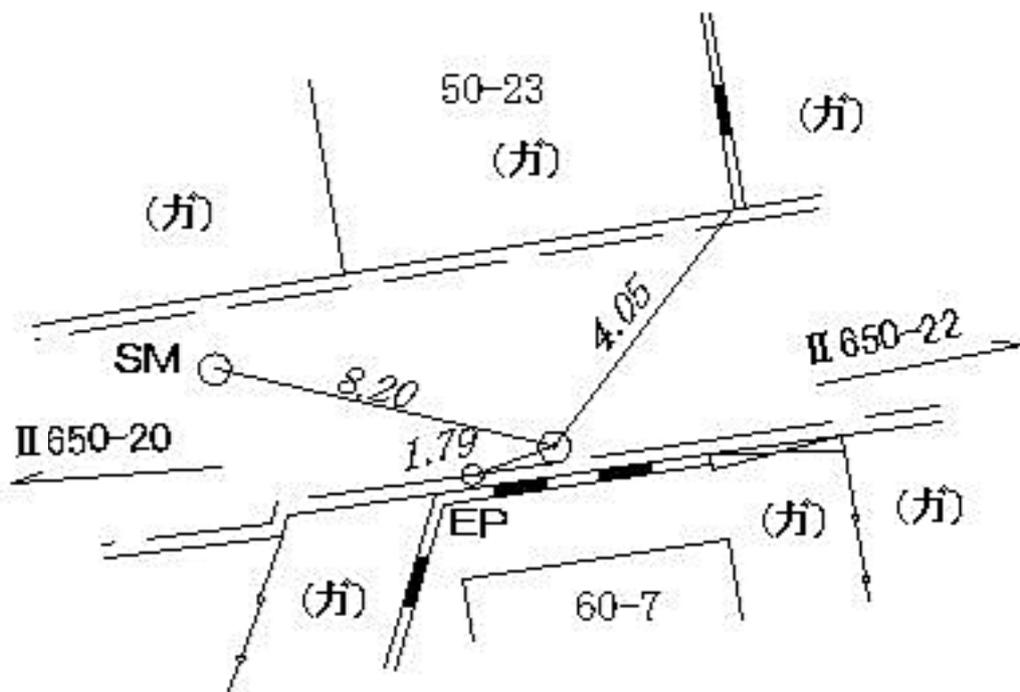


線番号	点番号	標識ノ種類	所在地
II 650	22	<div data-bbox="683 271 938 528" style="border: 1px solid black; border-radius: 50%; width: 140px; height: 115px; display: flex; align-items: center; justify-content: center; margin: 0 auto;"> 金属標 </div> ・ 鋸 ・ 木杭 キザミ	旭区西川島町五一―五番地先
要 図			

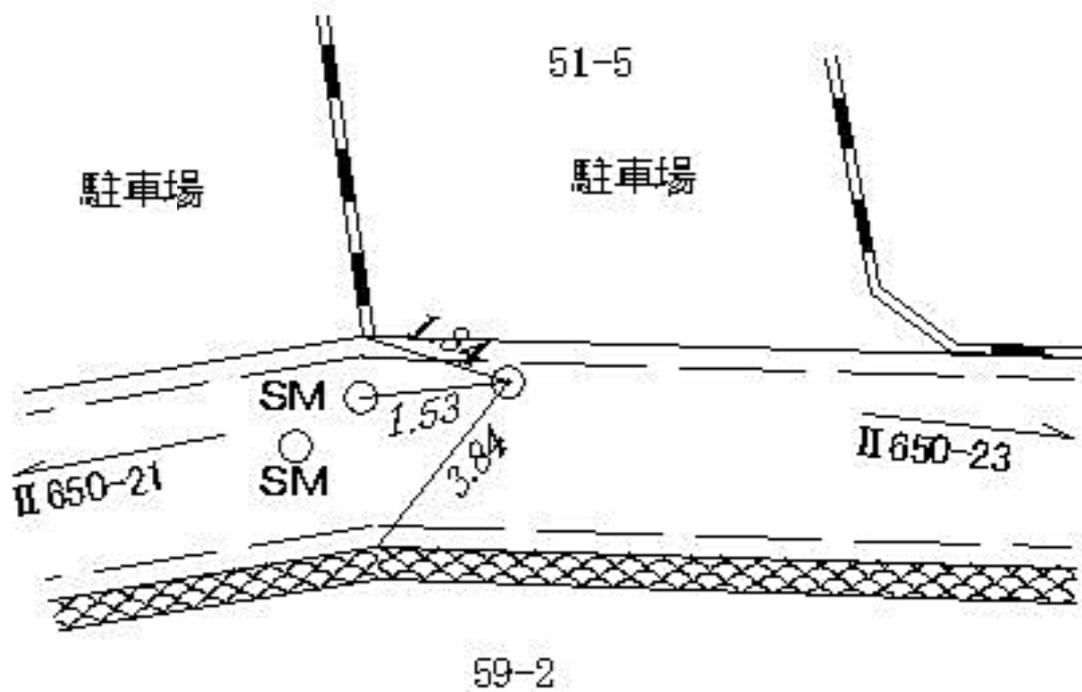

線番号	点番号	標識ノ種類	所在地
-----	-----	-------	-----

II 650	23	<div data-bbox="678 280 933 537" style="text-align: center;"> </div> <p data-bbox="710 571 901 649" style="text-align: center;">キザミ</p>	<p data-bbox="1412 481 1508 1523">旭区西川島町五七一一番地先</p>
--------	----	---	---


要 図

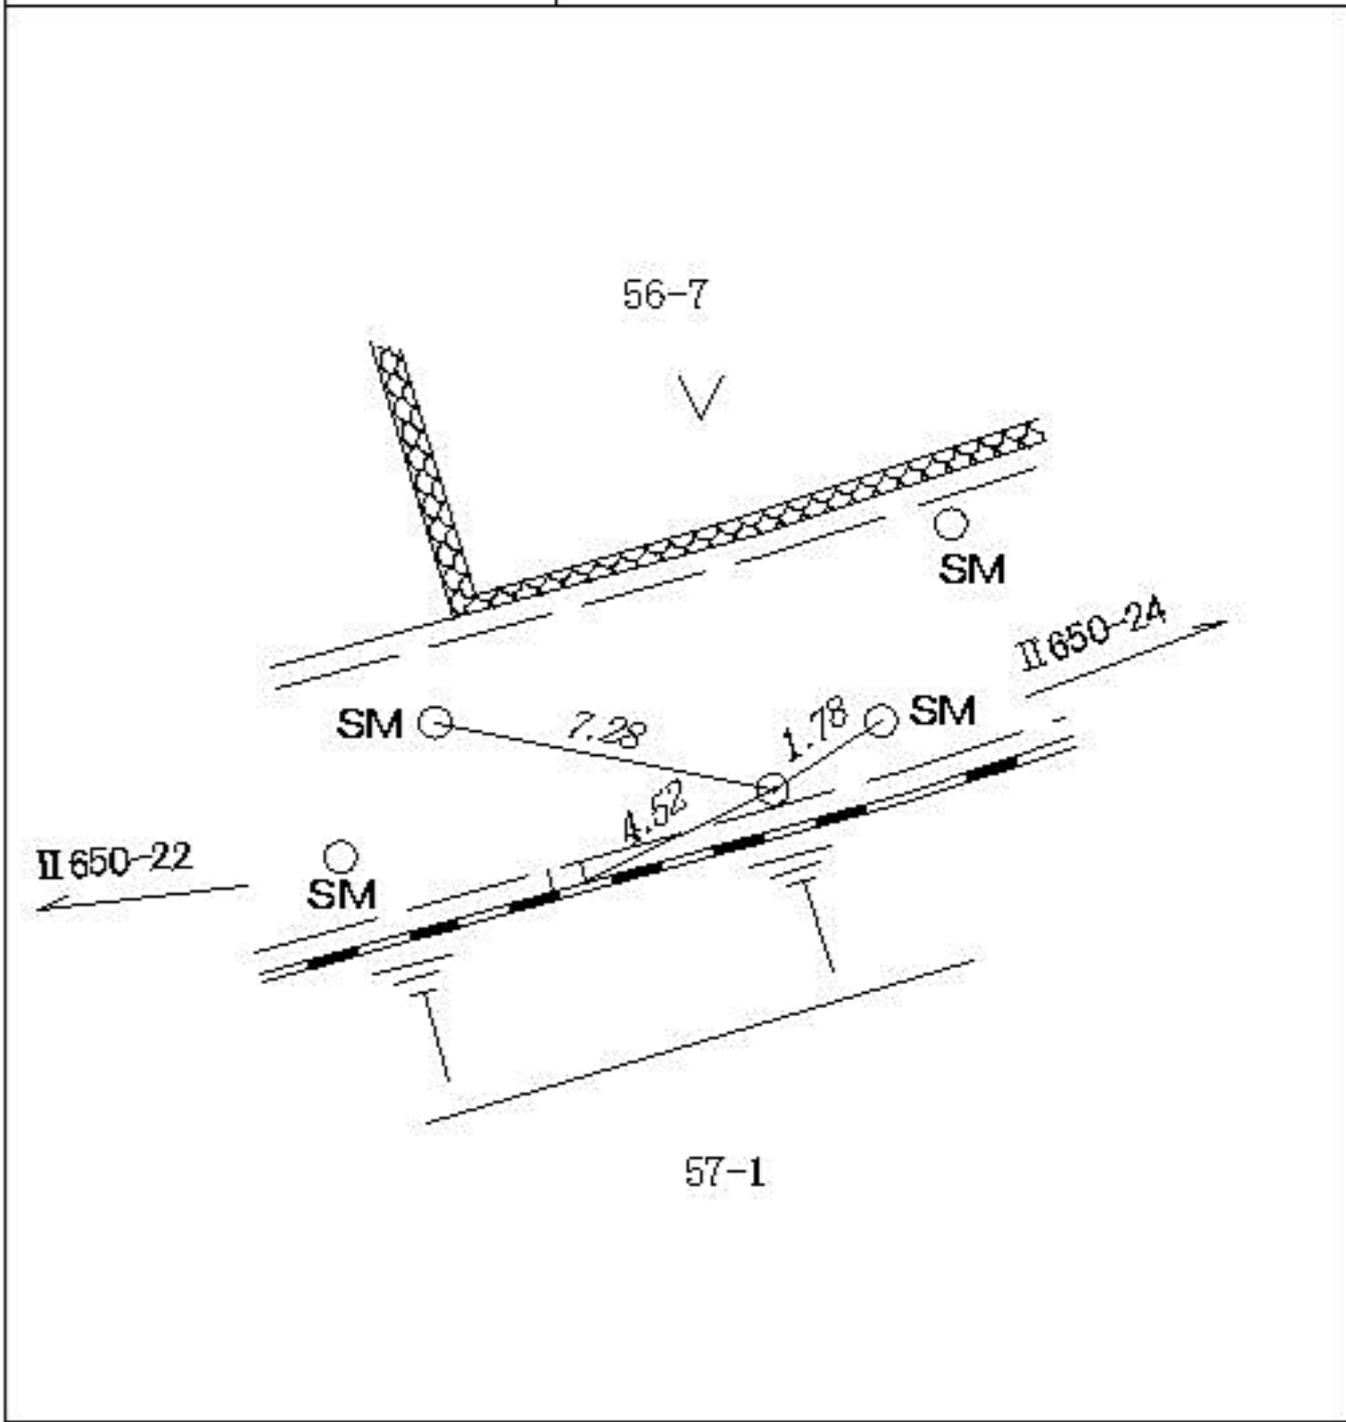


線番号	点番号	標識ノ種類	所在地
-----	-----	-------	-----

II 650	24	<div data-bbox="678 268 941 526" style="border: 1px solid black; border-radius: 50%; width: 165px; height: 115px; display: flex; align-items: center; justify-content: center;"> 金属標 </div> ・ 鋸 ・ 木杭 キザミ	旭区西川島町六七―二〇番地先
--------	----	---	----------------


要 図	
-----	--

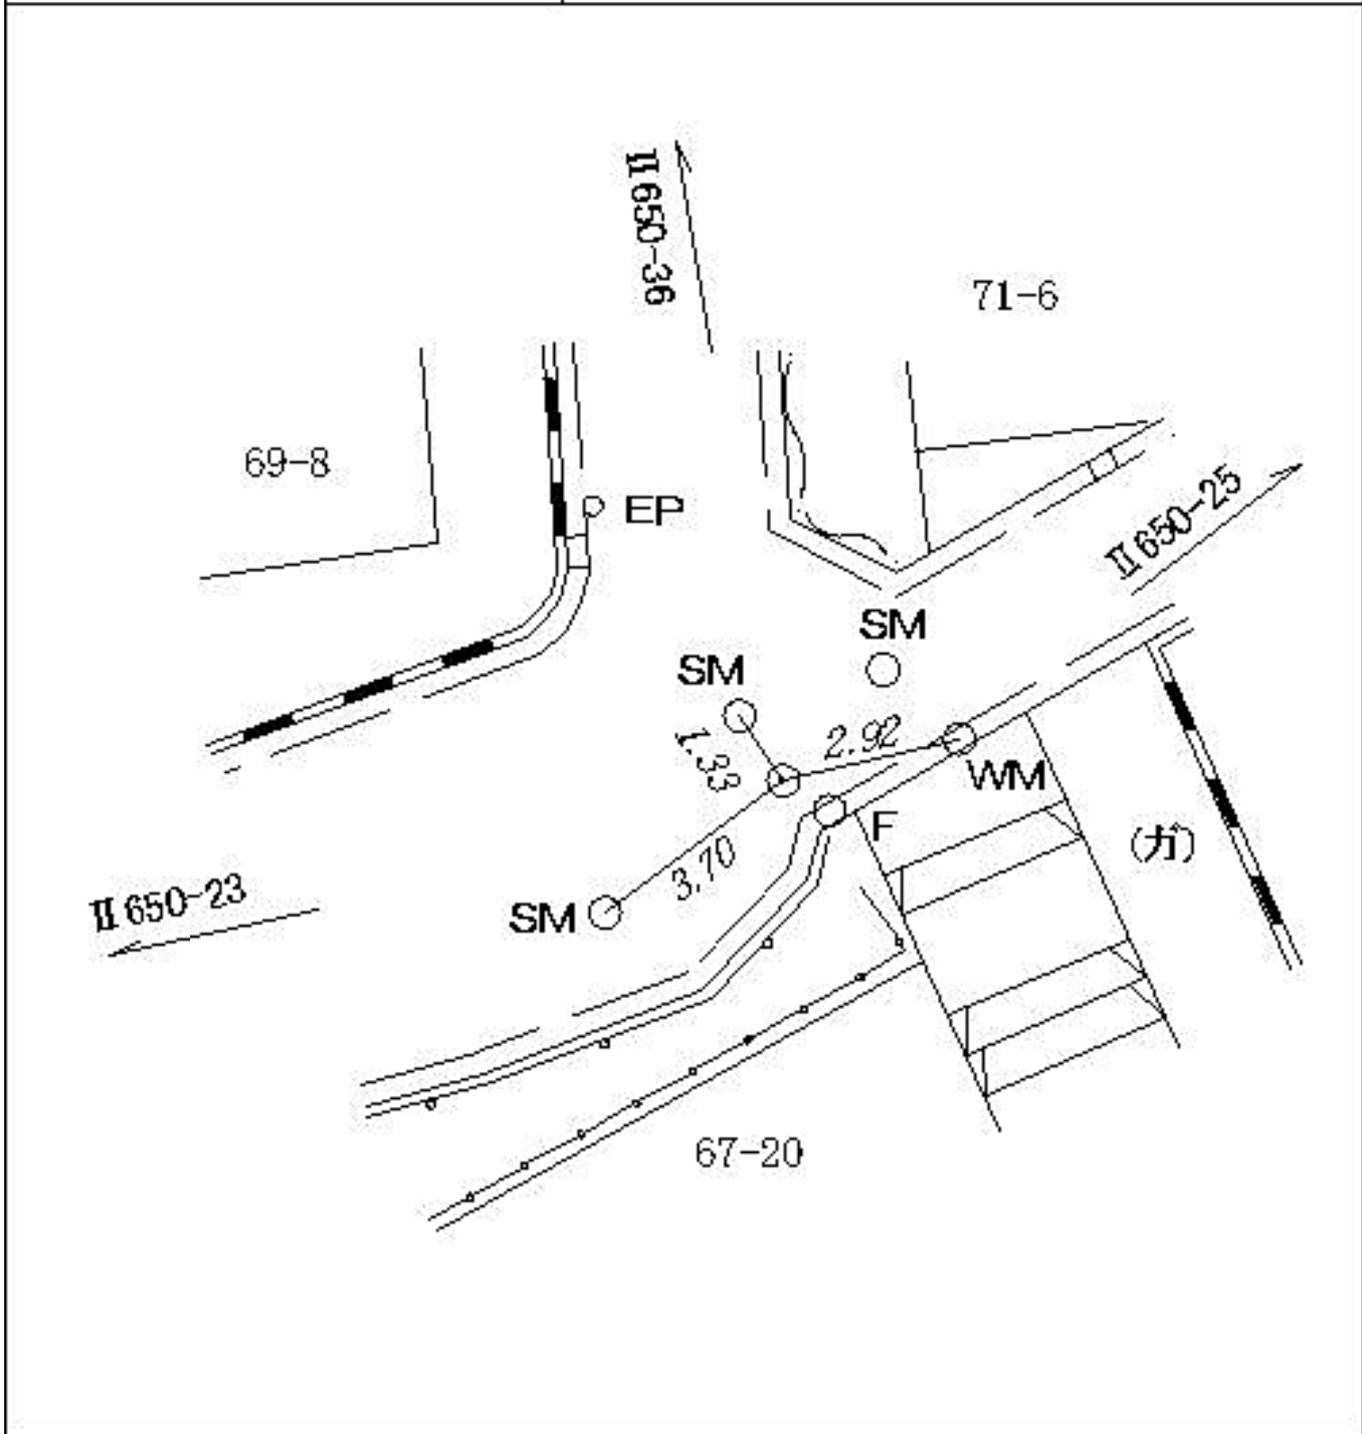


線番号	点番号	標識ノ種類	所在地
II 650	25	<div data-bbox="678 268 933 526" style="border: 1px solid black; border-radius: 50%; width: 160px; height: 115px; display: flex; align-items: center; justify-content: center; margin: 0 auto;"> (金 属 標) ・ 鋳 ・ 木 杭 </div> <div data-bbox="710 571 917 649" style="text-align: center; margin-top: 10px;"> キ ザ ミ </div>	旭 区 西 川 島 町 七 一 三 番 地 先
要 図			

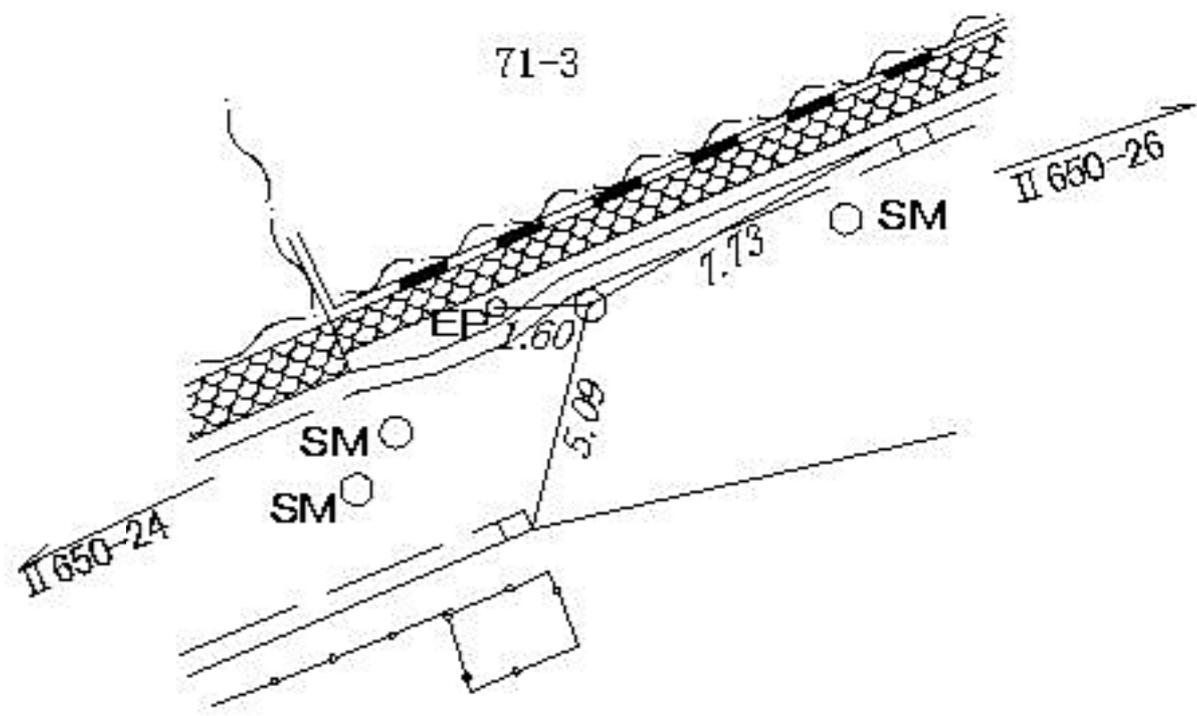


線番号	点番号	標識ノ種類	所在地
II 650	26	<div data-bbox="678 280 933 537" style="border: 1px solid black; border-radius: 50%; width: 140px; height: 115px; display: flex; align-items: center; justify-content: center; margin: 0 auto;"> ● ○ ○ </div> <p style="text-align: center; margin-top: 10px;">金属標・鋌・木杭</p> <p style="text-align: center; margin-top: 10px;">キザミ</p>	旭区西川島町七四一五番地先
要 図			

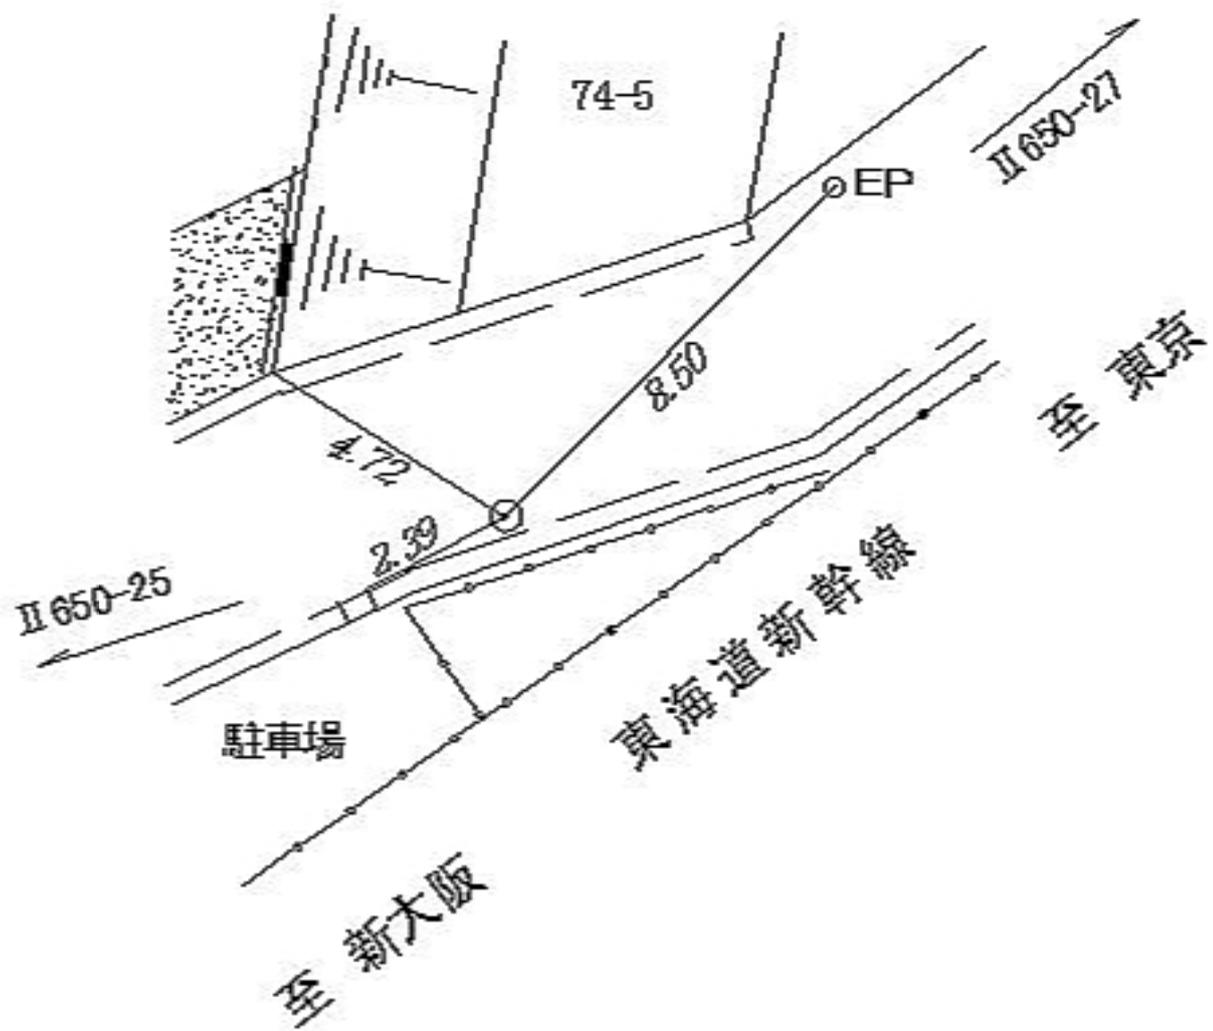


線番号	点番号	標識ノ種類	所在地
II 650	27	<div data-bbox="678 264 938 526" style="border: 1px solid black; border-radius: 50%; width: 100px; height: 100px; display: flex; align-items: center; justify-content: center; margin: 0 auto;"> 金属標・鋸・木杭 </div> <div data-bbox="715 577 912 645" style="text-align: center; margin-top: 10px;"> キザミ </div>	旭区西川島町七五―八番地先
要 図			

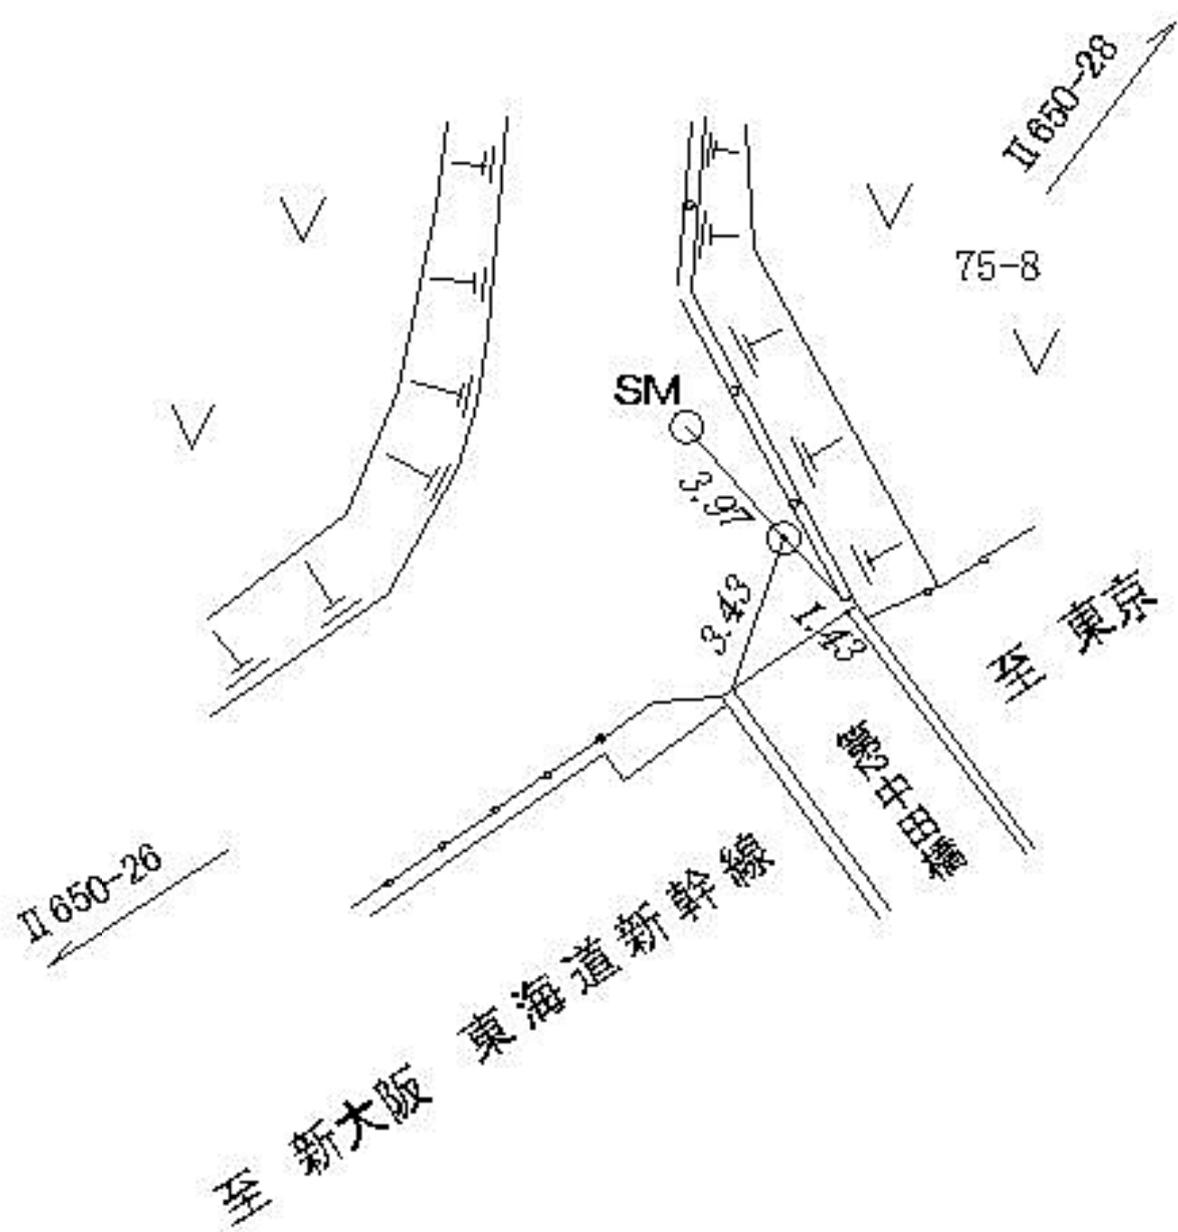


線番号	点番号	標識ノ種類	所在地
II 650	29	<div data-bbox="683 271 938 526" style="text-align: center;">  </div> ・ 鋸 ・ 木杭 キザミ	保土ヶ谷区川島町一二〇八番地先
<div data-bbox="151 674 236 757" style="font-size: 2em;">要</div> <div data-bbox="405 674 485 757" style="font-size: 2em;">図</div>			

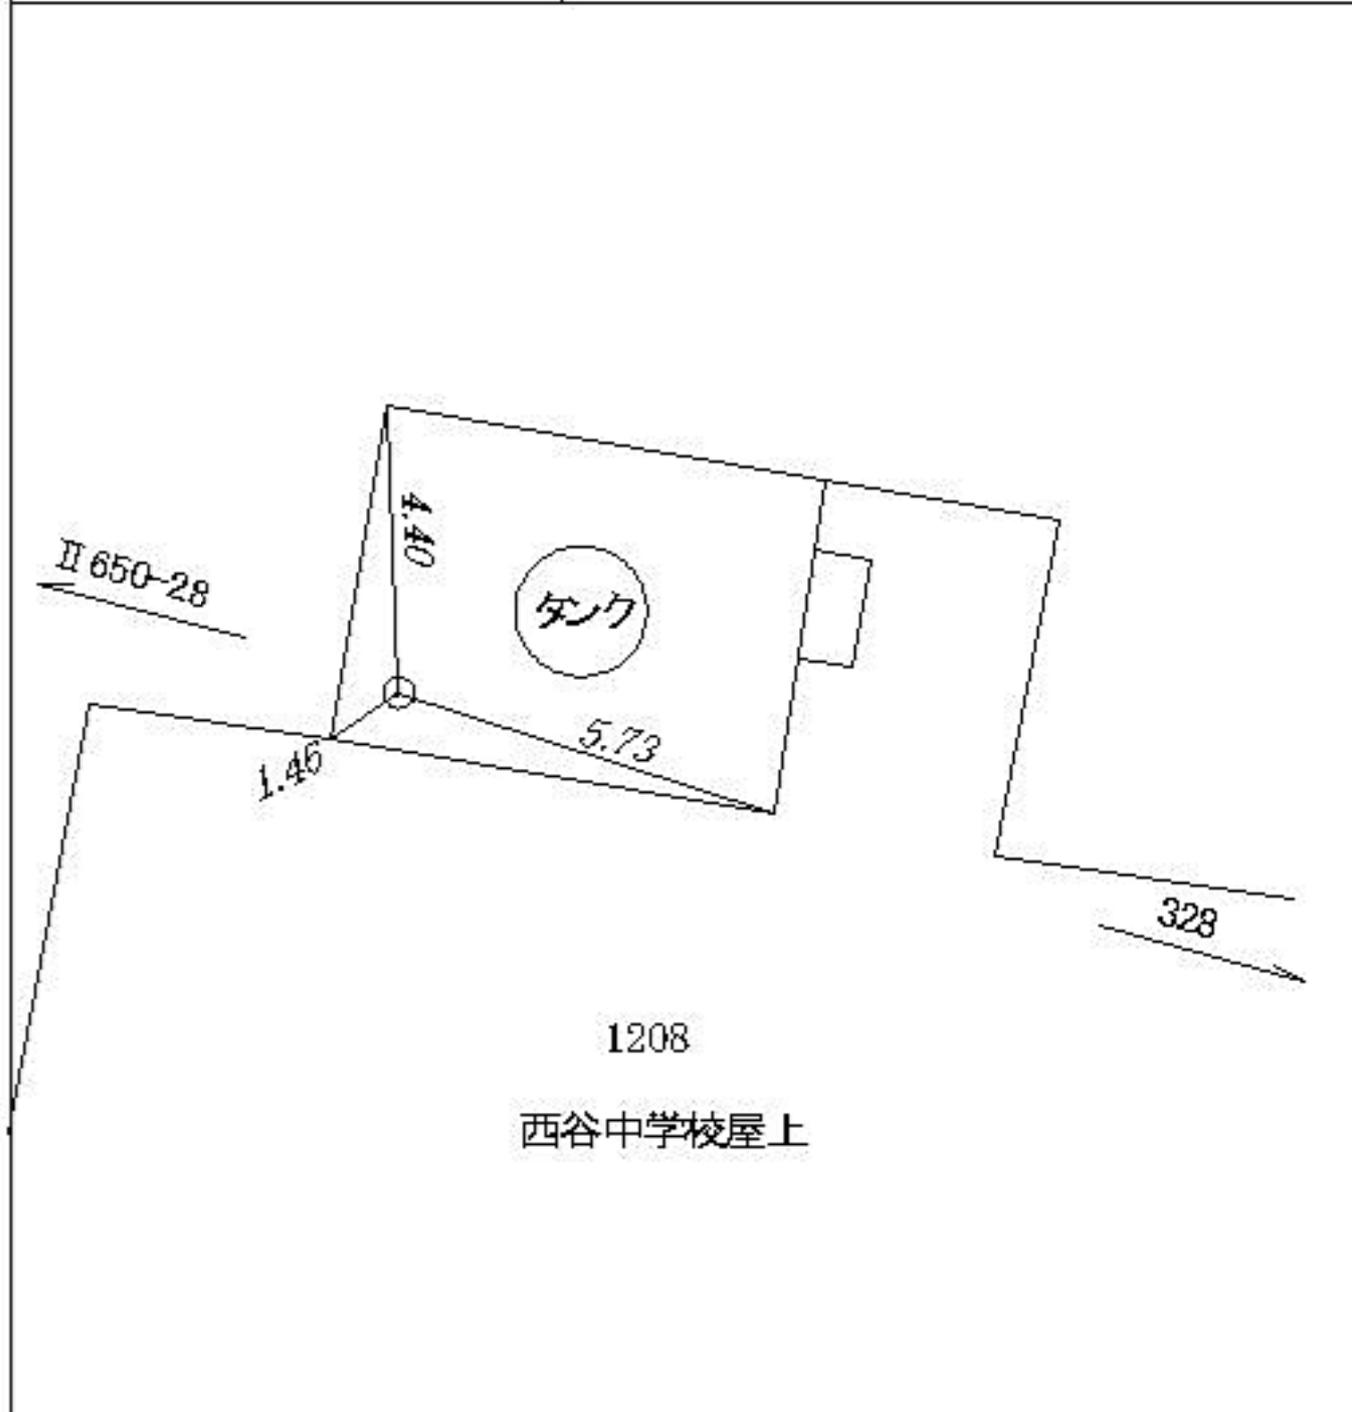


線番号	点番号	標識ノ種類	所在地
II 650	30	<div data-bbox="678 280 941 537" style="border: 1px solid black; border-radius: 50%; width: 165px; height: 115px; display: flex; align-items: center; justify-content: center;"> ● 金属標 </div> ・ 鋌 ・ 木杭 キザミ	旭区西川島町六一五番地先
要 図			

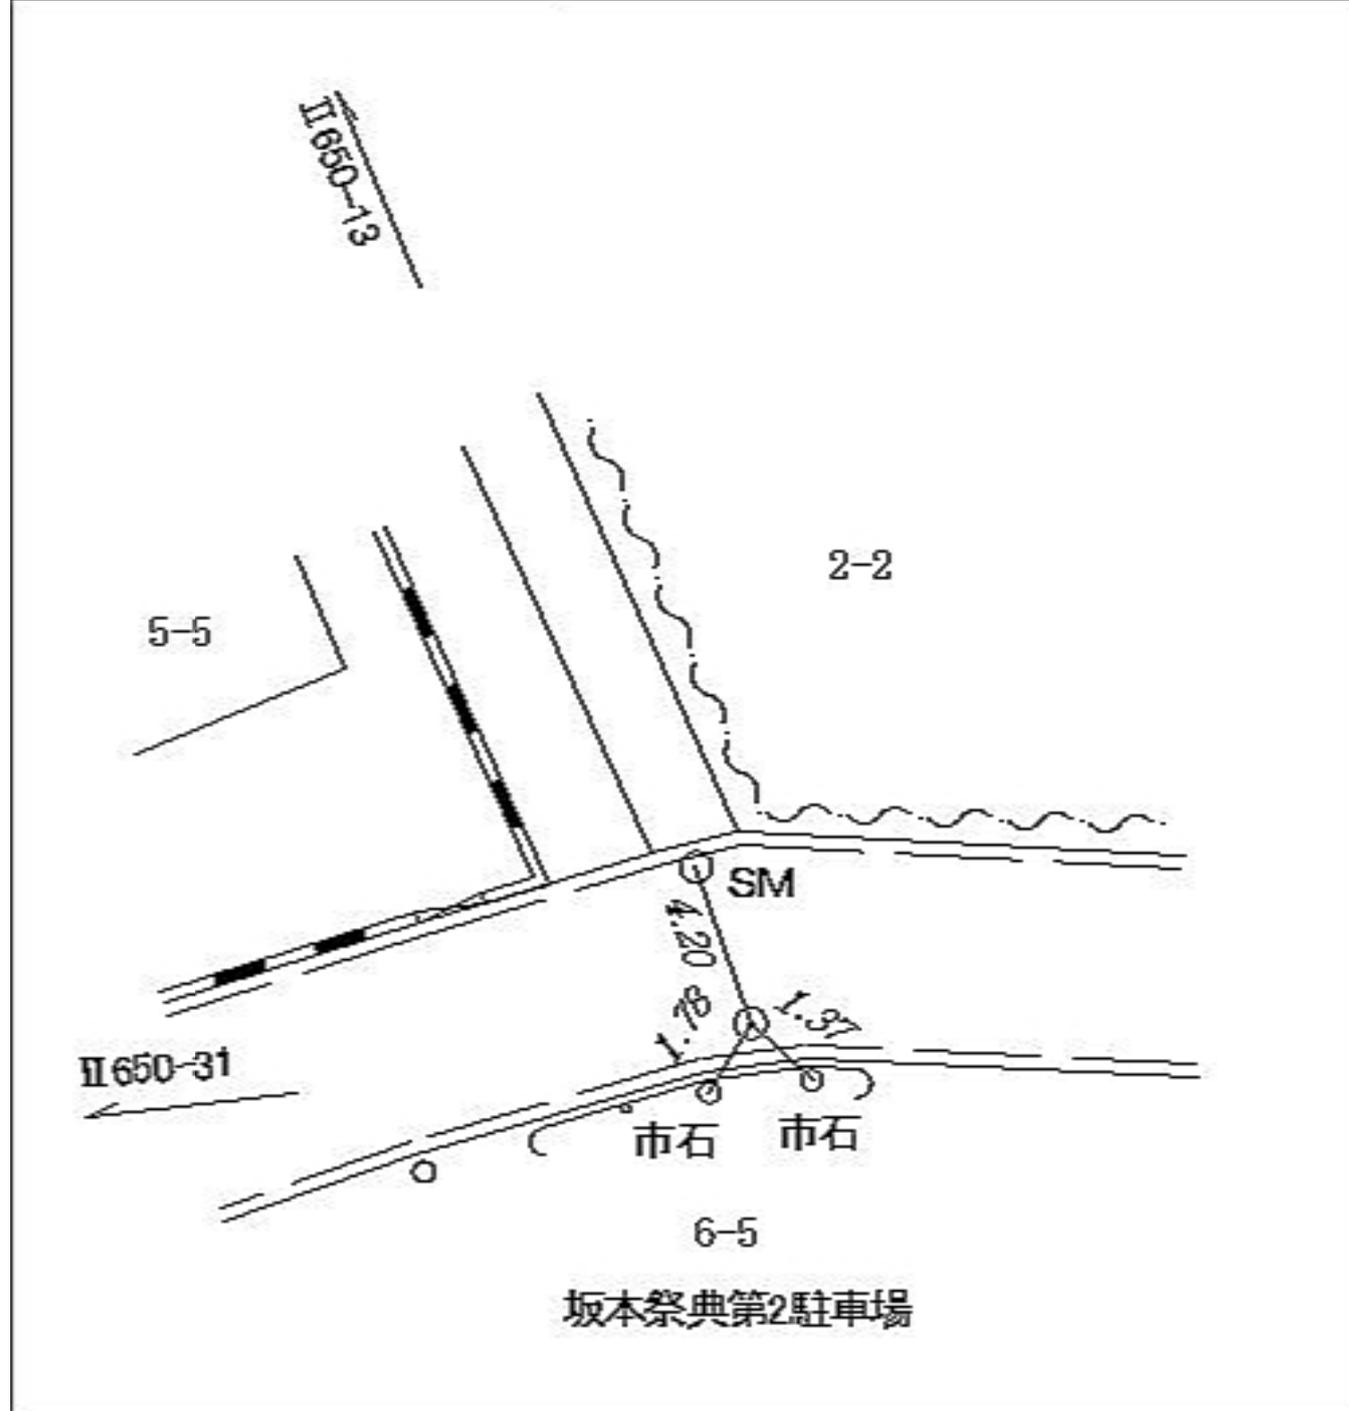

線番号	点番号	標識ノ種類	所在地
II 650	31	<div data-bbox="683 277 938 533" style="border: 1px solid black; border-radius: 50%; width: 140px; height: 114px; display: flex; align-items: center; justify-content: center; margin: 0 auto;"> 金属標・鋸・木杭 </div> <div data-bbox="715 584 906 651" style="text-align: center; margin-top: 10px;"> キザミ </div>	旭区西川島町七―五番地先
要 図			

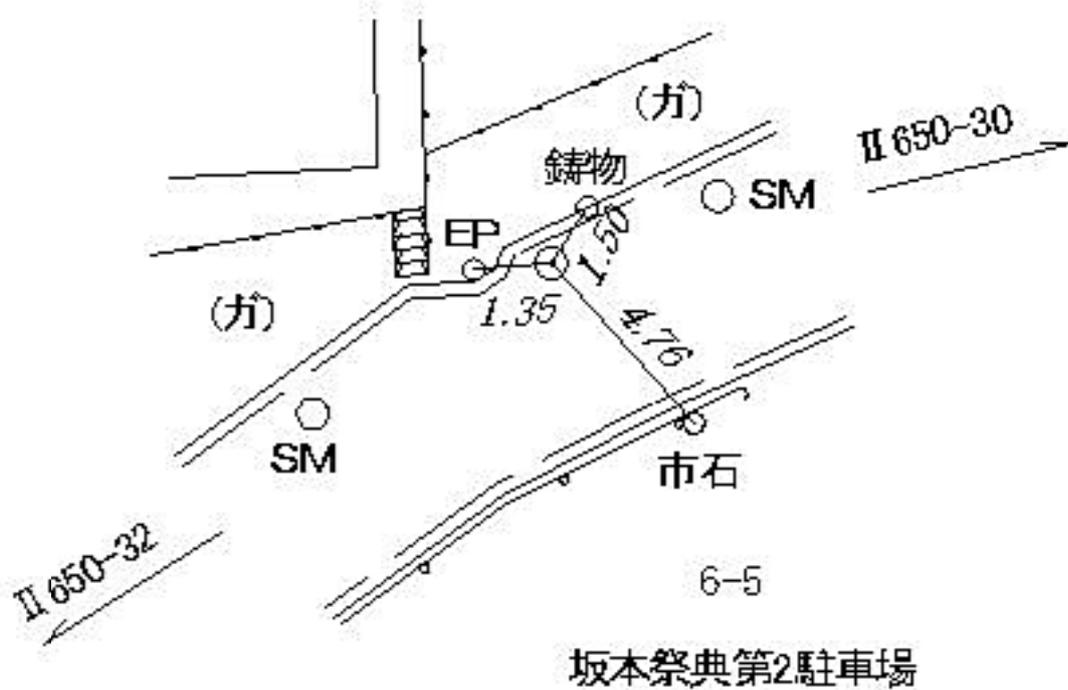

線番号	点番号	標識ノ種類	所在地
II 650	32	<div data-bbox="678 280 933 537" style="border: 1px solid black; border-radius: 50%; width: 140px; height: 115px; display: flex; align-items: center; justify-content: center; margin: 0 auto;"> 金属標・鋸・木杭 </div> <div data-bbox="710 582 909 660" style="text-align: center; margin-top: 10px;"> キザミ </div>	旭区西川島町六一八番地先
要 図			

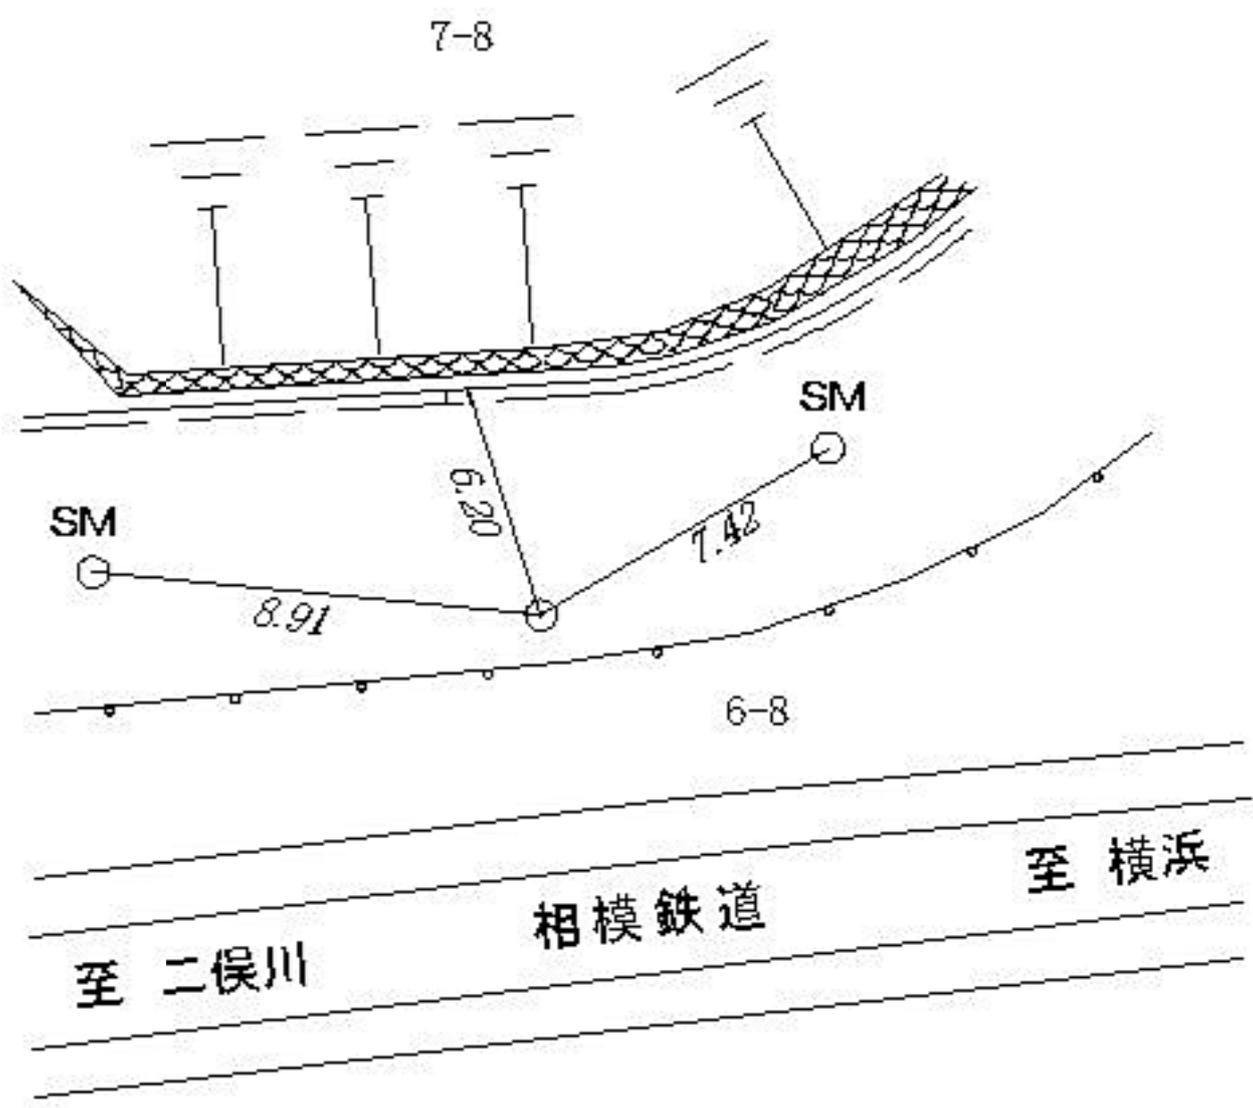


線番号	点番号	標識ノ種類	所在地
-----	-----	-------	-----

II 650	34
--------	----


<div data-bbox="670 280 933 548" style="text-align: center;">  </div> <p data-bbox="694 369 1260 459">金属標・鋸・木杭</p> <p data-bbox="702 582 909 660">キザミ</p>
--

要 図

旭区西川島町三七―三番地先

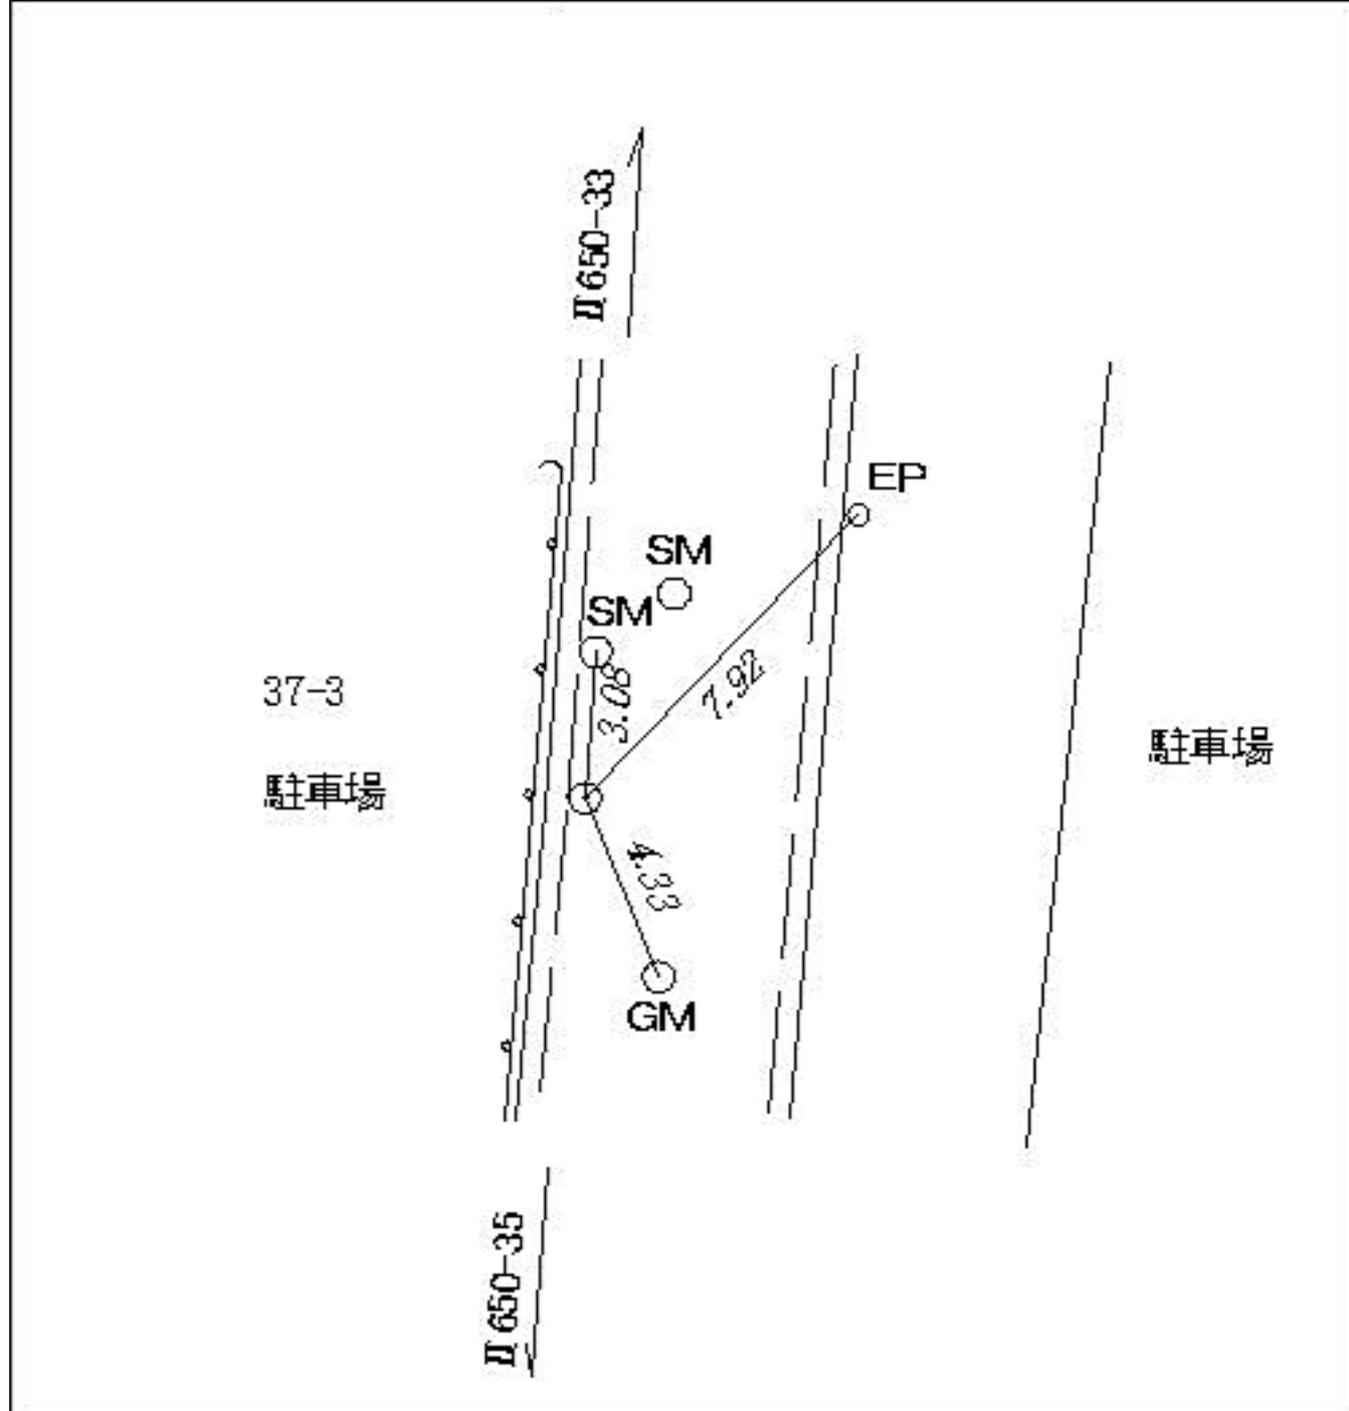

線番号	点番号	標識ノ種類	所在地
II 650	35	<div data-bbox="678 280 949 548" style="text-align: center;">  </div> ・ 鋸 ・ 木杭 キザミ	旭区西川島町六九一三番地先
<div data-bbox="151 683 239 772" style="font-size: 2em;">要</div> <div data-bbox="399 683 486 772" style="font-size: 2em;">図</div>			

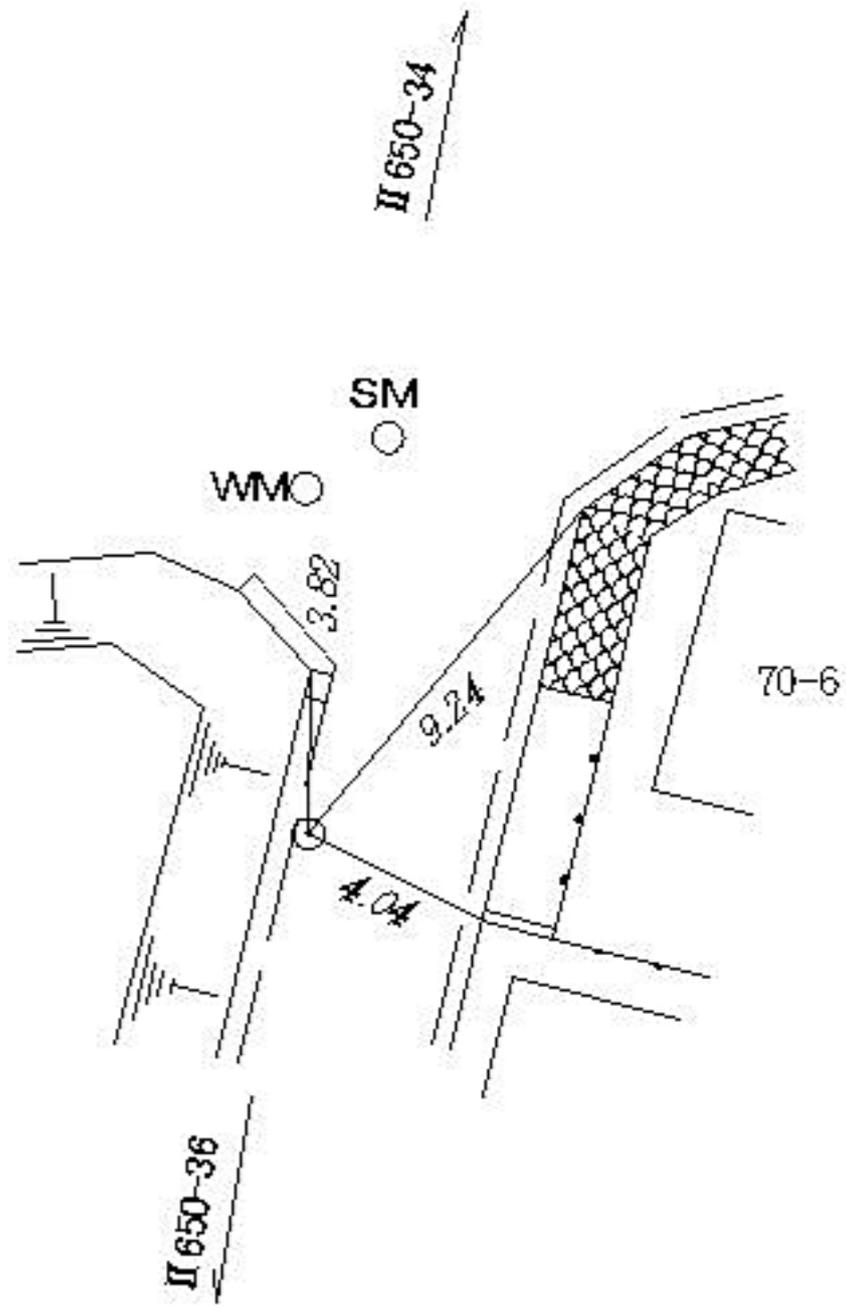

所在地

旭区西川島町六九一六番地先

標識ノ種類

金属標・鋸・木杭

キザミ


点番号

36

線番号

II 650

要 図

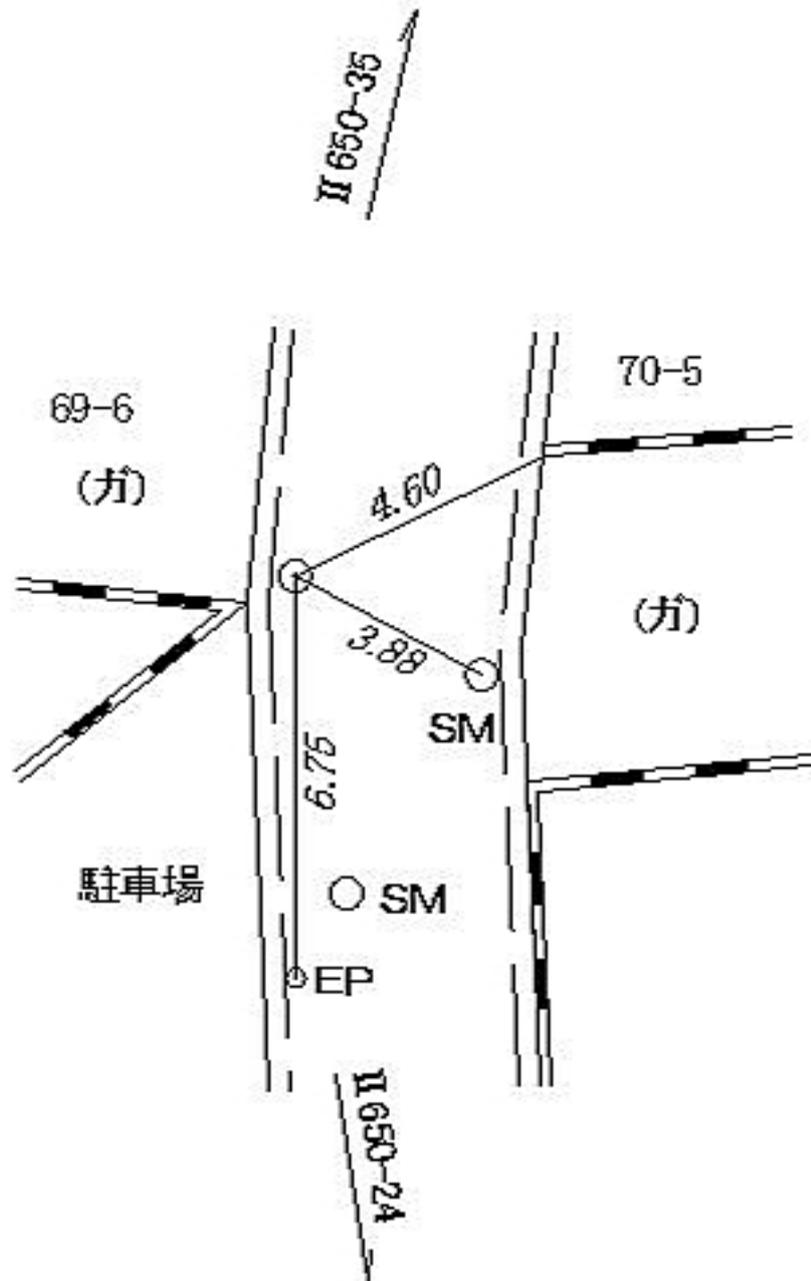

所在地

緑区鴨居三丁目七―七番地先

標識ノ種類

金属標。鋌。木杭

キザミ


線番号

II 651

点番号

1

要 図

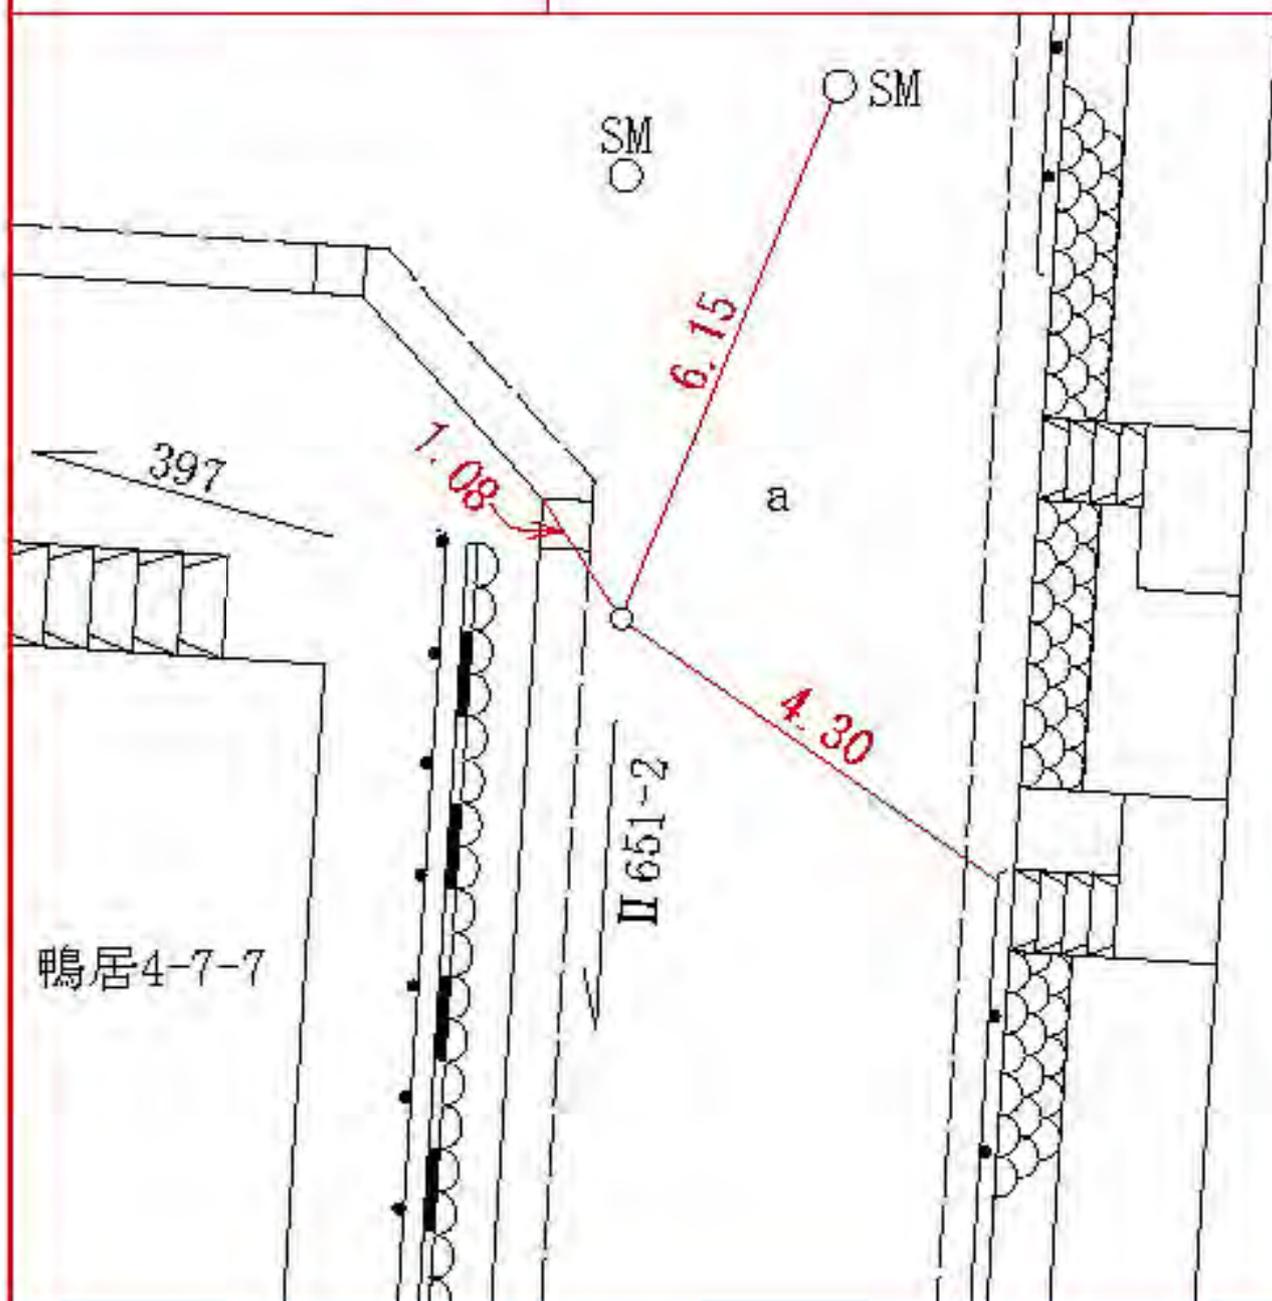

所在地

緑区鴨居三丁目一一番地先

標識ノ種類

金属標 ◦ 鋌 ◦ 木杭

キザミ


点番号

3

線番号

II 651

要 図

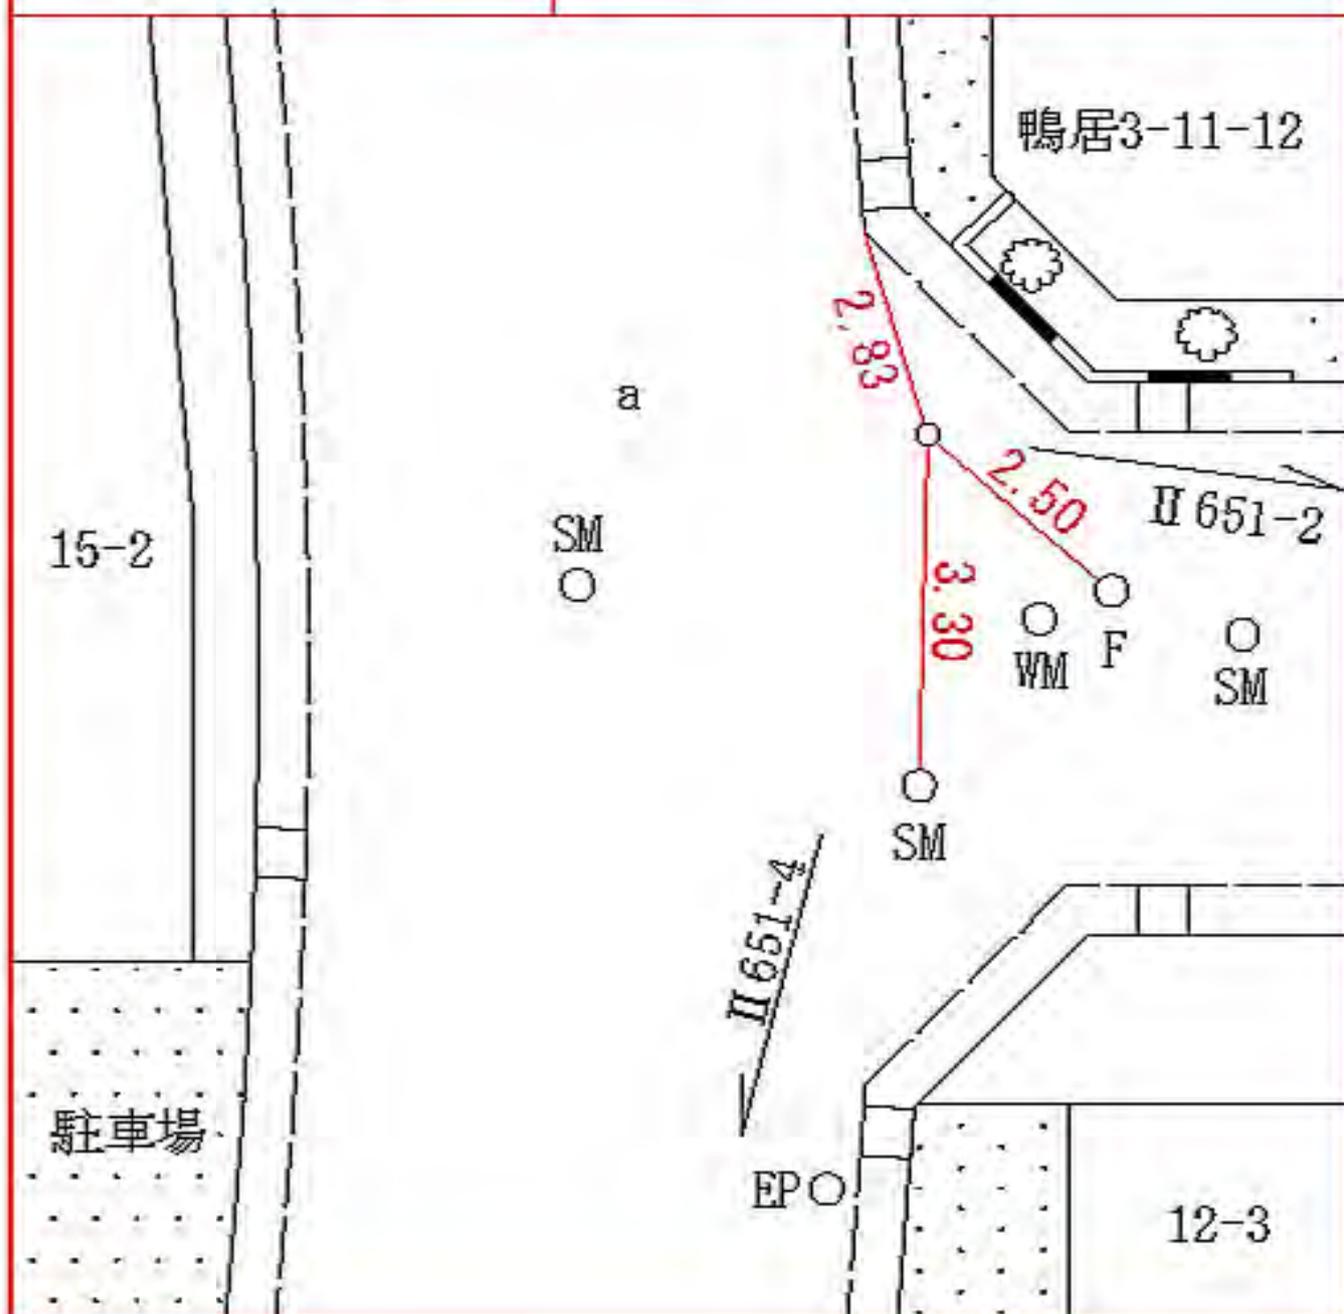

所在地

緑区鴨居三丁目二四一三〇番地先

標識ノ種類

金属標。鋏。木杭

キザミ


点番号

4

線番号

II 651

要 図

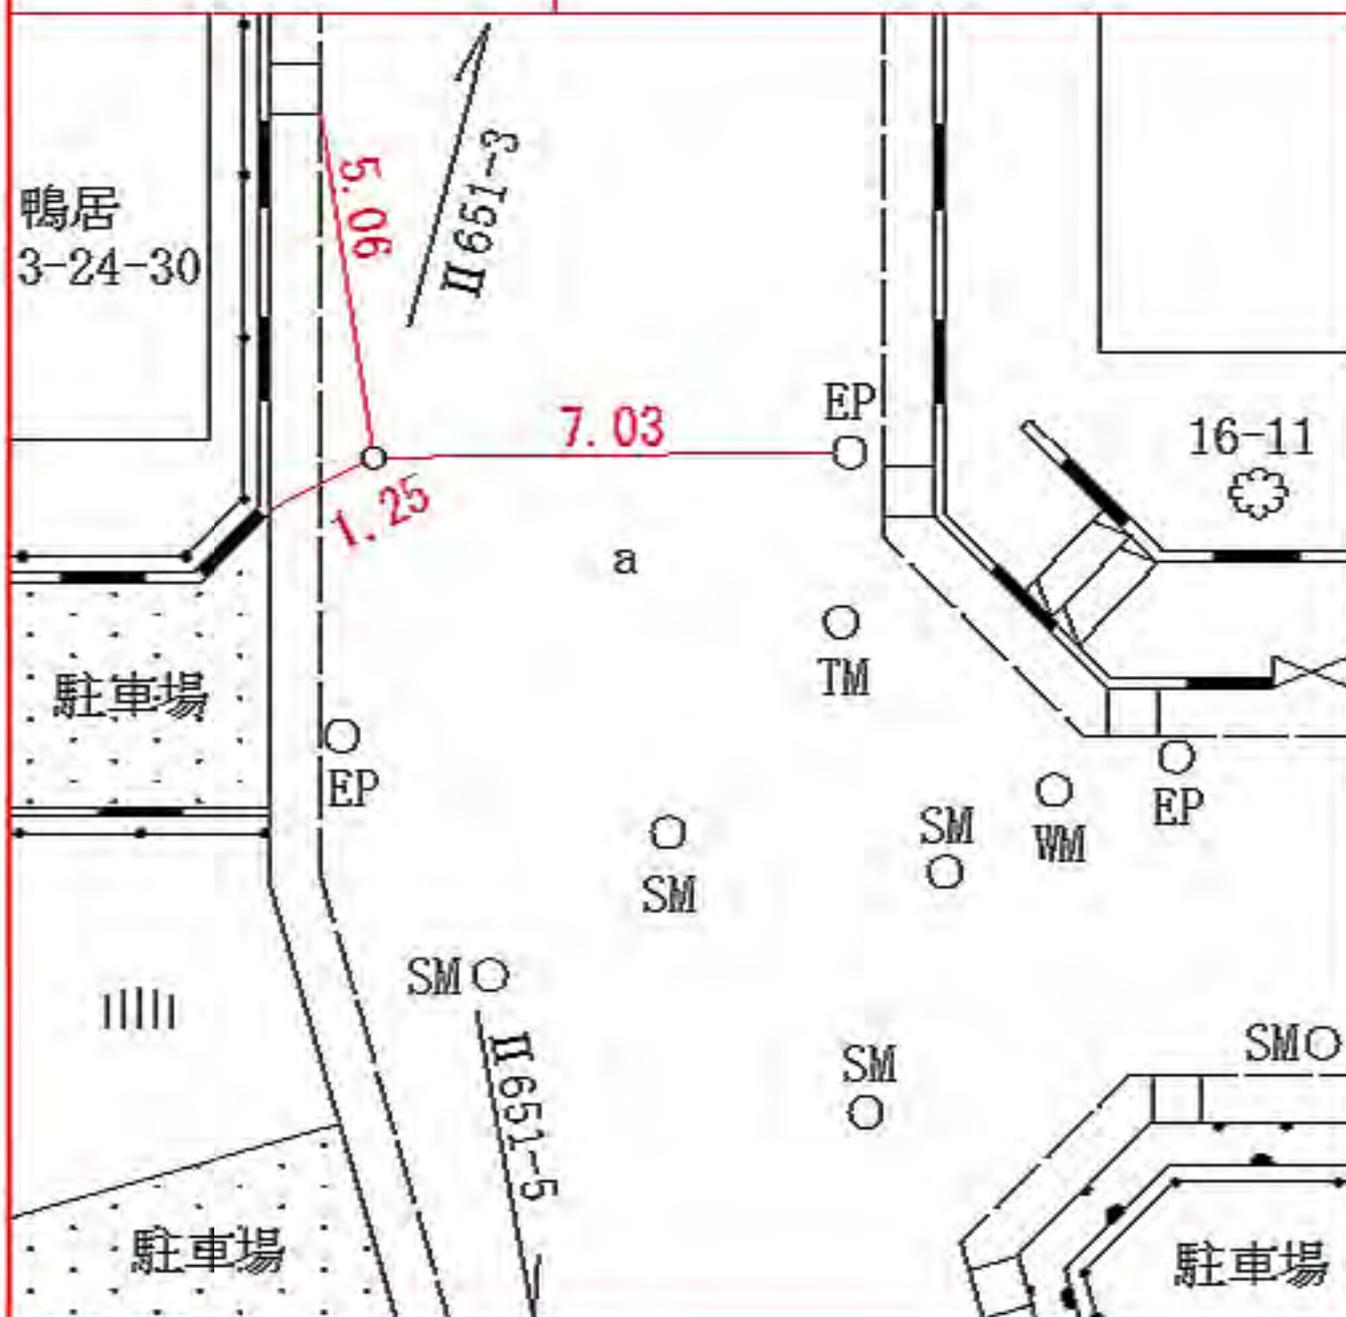

所在地

緑区鴨居三丁目二二―二番地先

標識ノ種類

金属標。鋏。木杭

キザミ


点番号

5

線番号

II 651

要 図

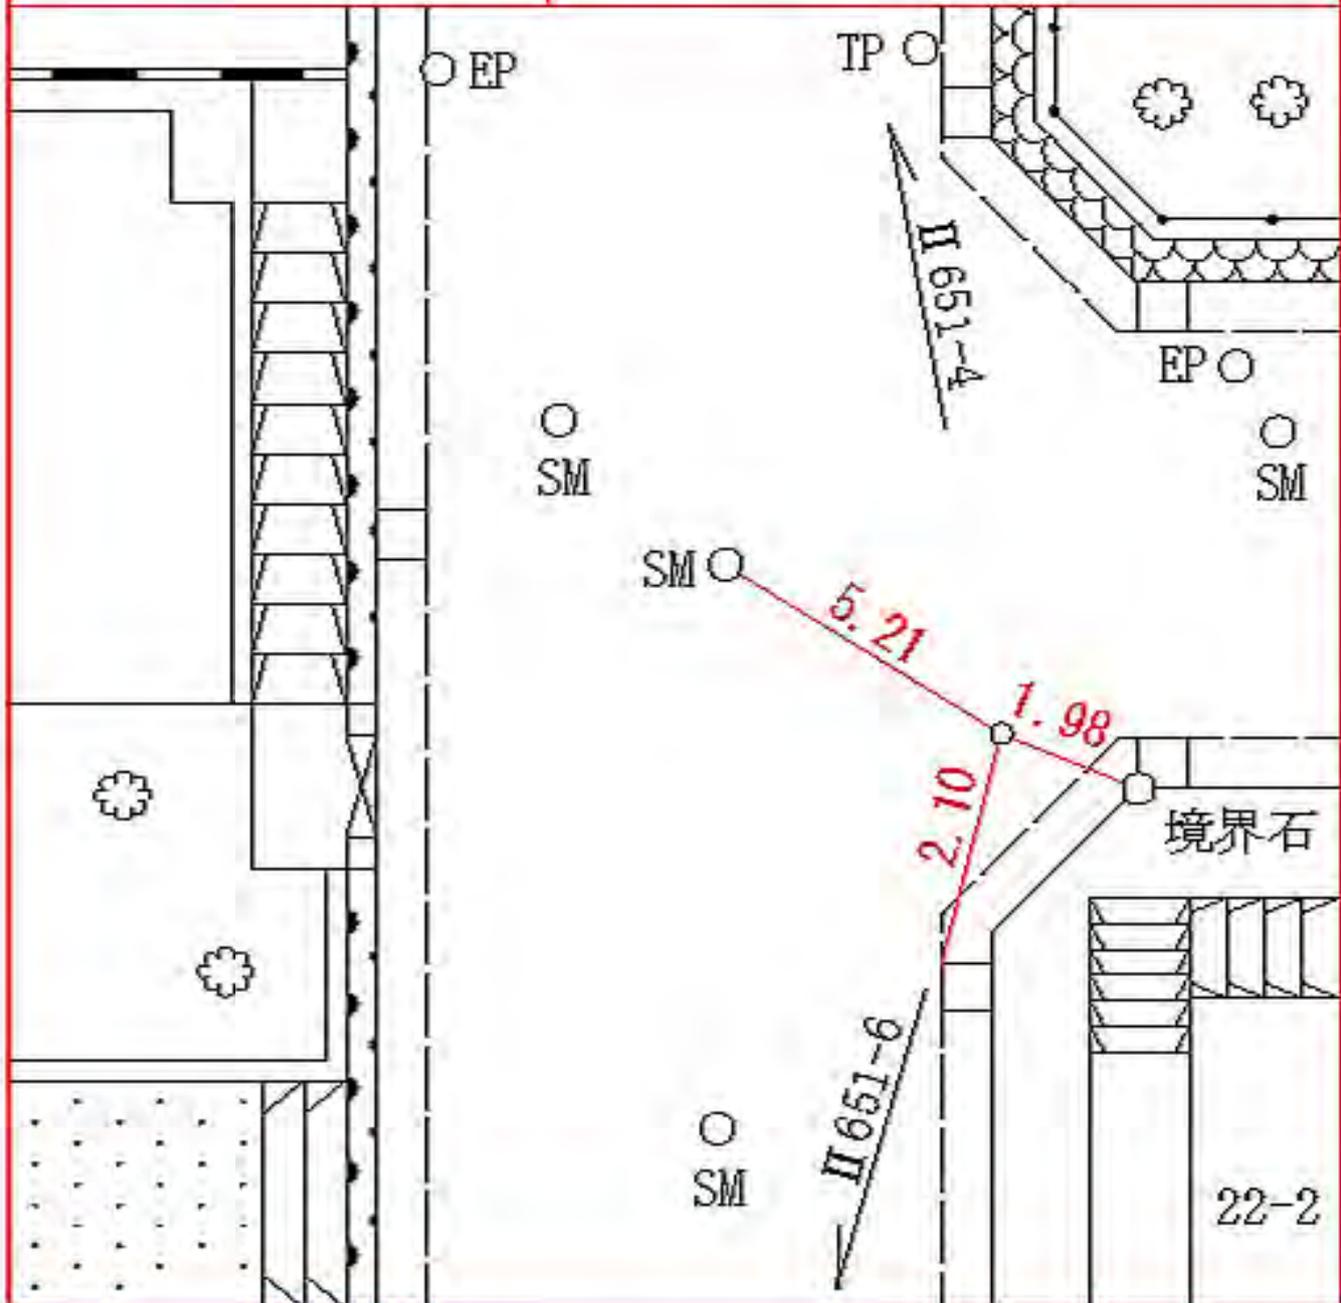

所在地

緑区鴨居四丁目二五―七番地先

標識ノ種類

金属標。鋏。木杭

点番号


6

線番号

II 651

要 図

キザミ

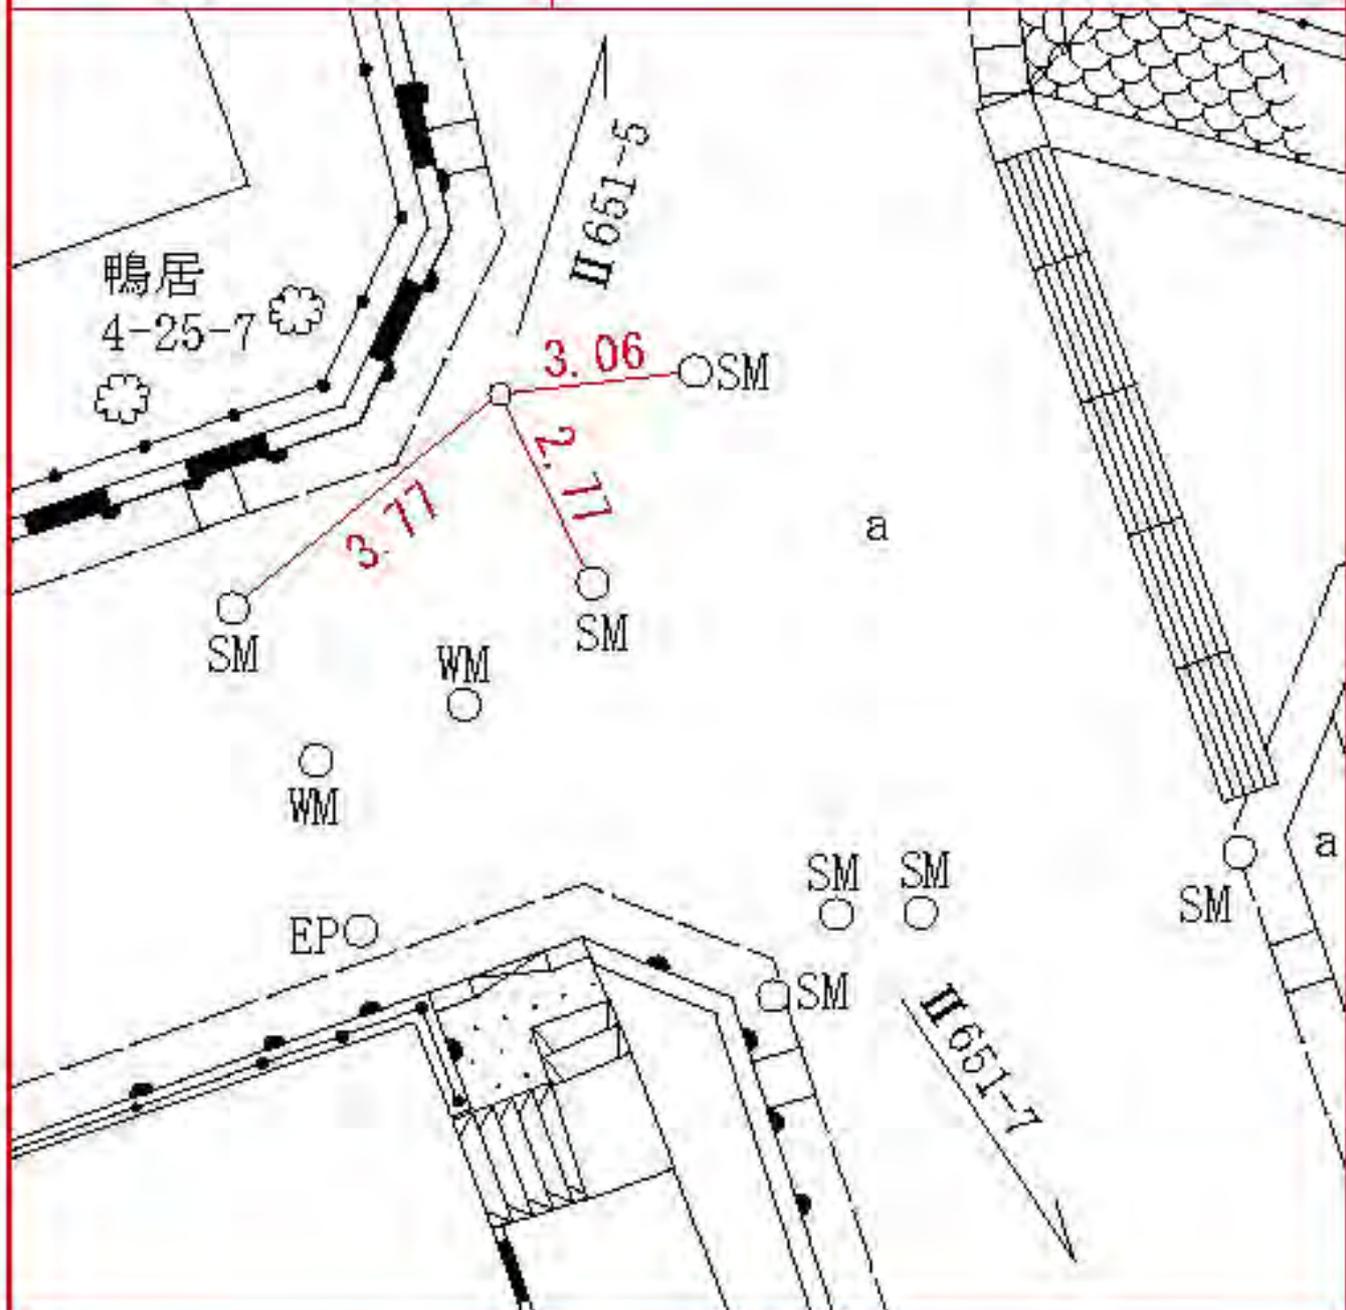

所在地

緑区鴨居四丁目七五―二番地先

標識ノ種類

金属標 ◦ 鋌 ◦ 木杭

点番号


7

線番号

II 651

キザミ

要 図

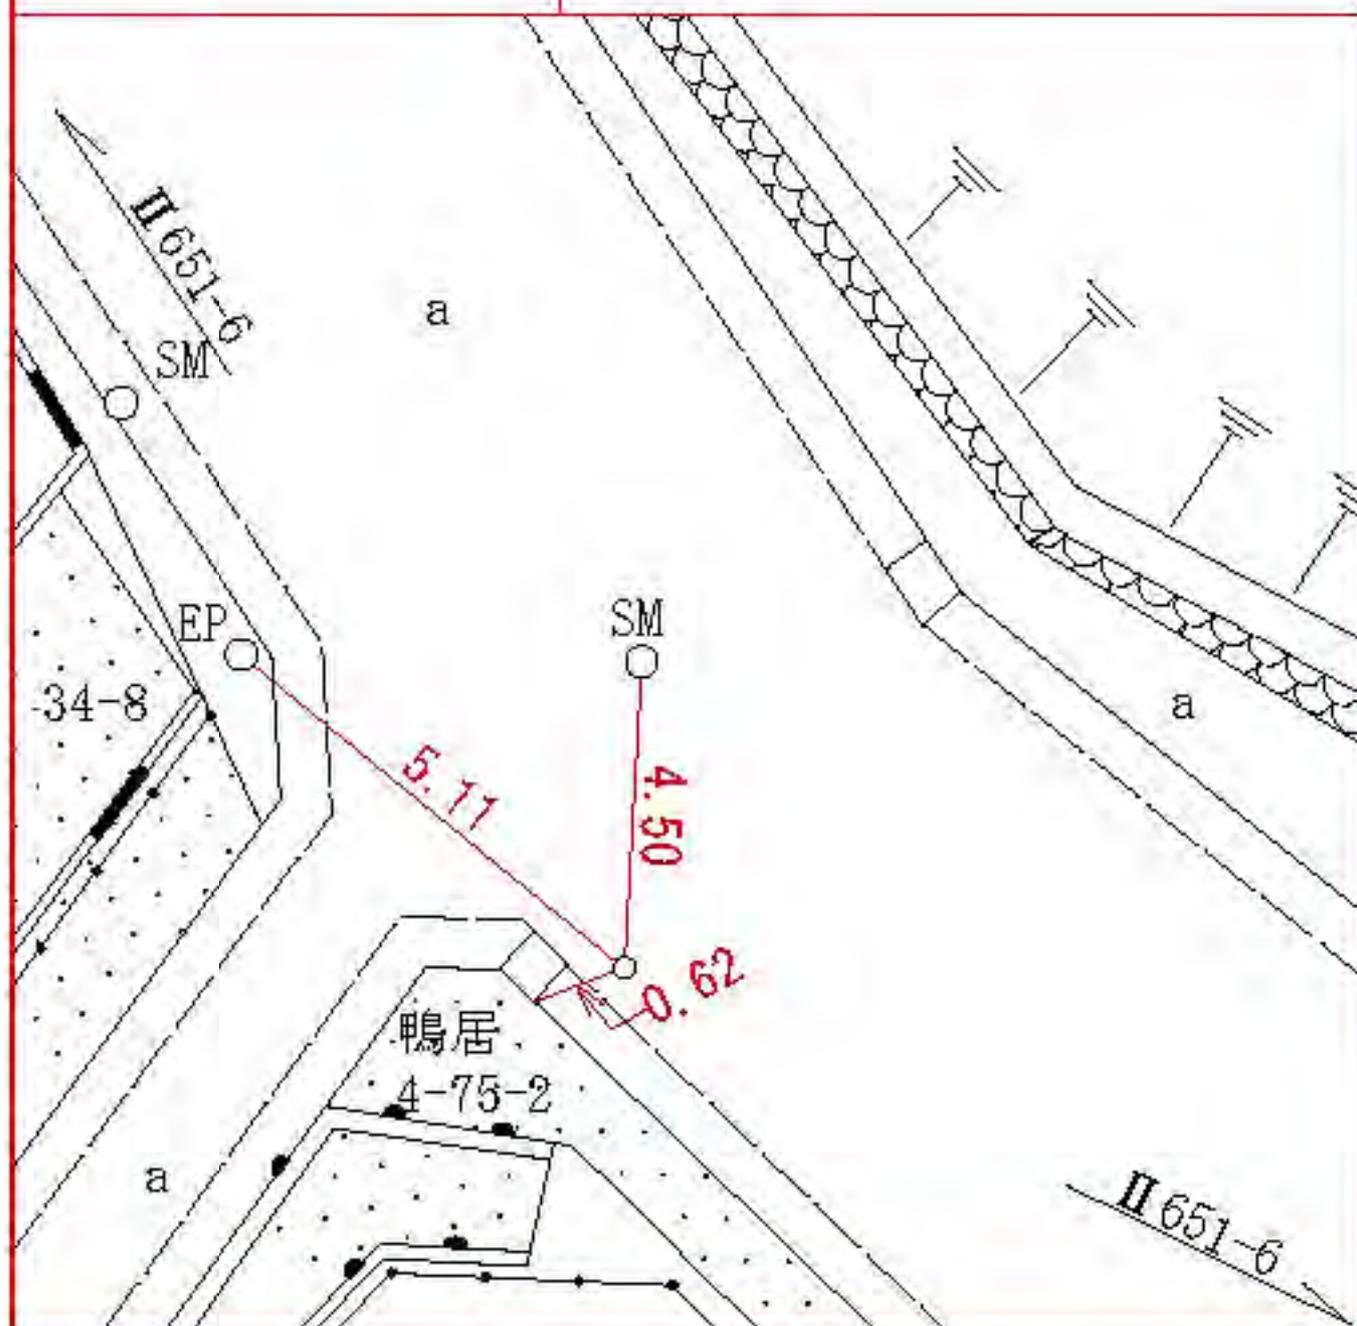

所在地

緑区鴨居四丁目七六一二番地先

標識ノ種類

金属標 ◦ 鋏 ◦ 木杭

キザミ


点番号

8

線番号

II 651

要 図

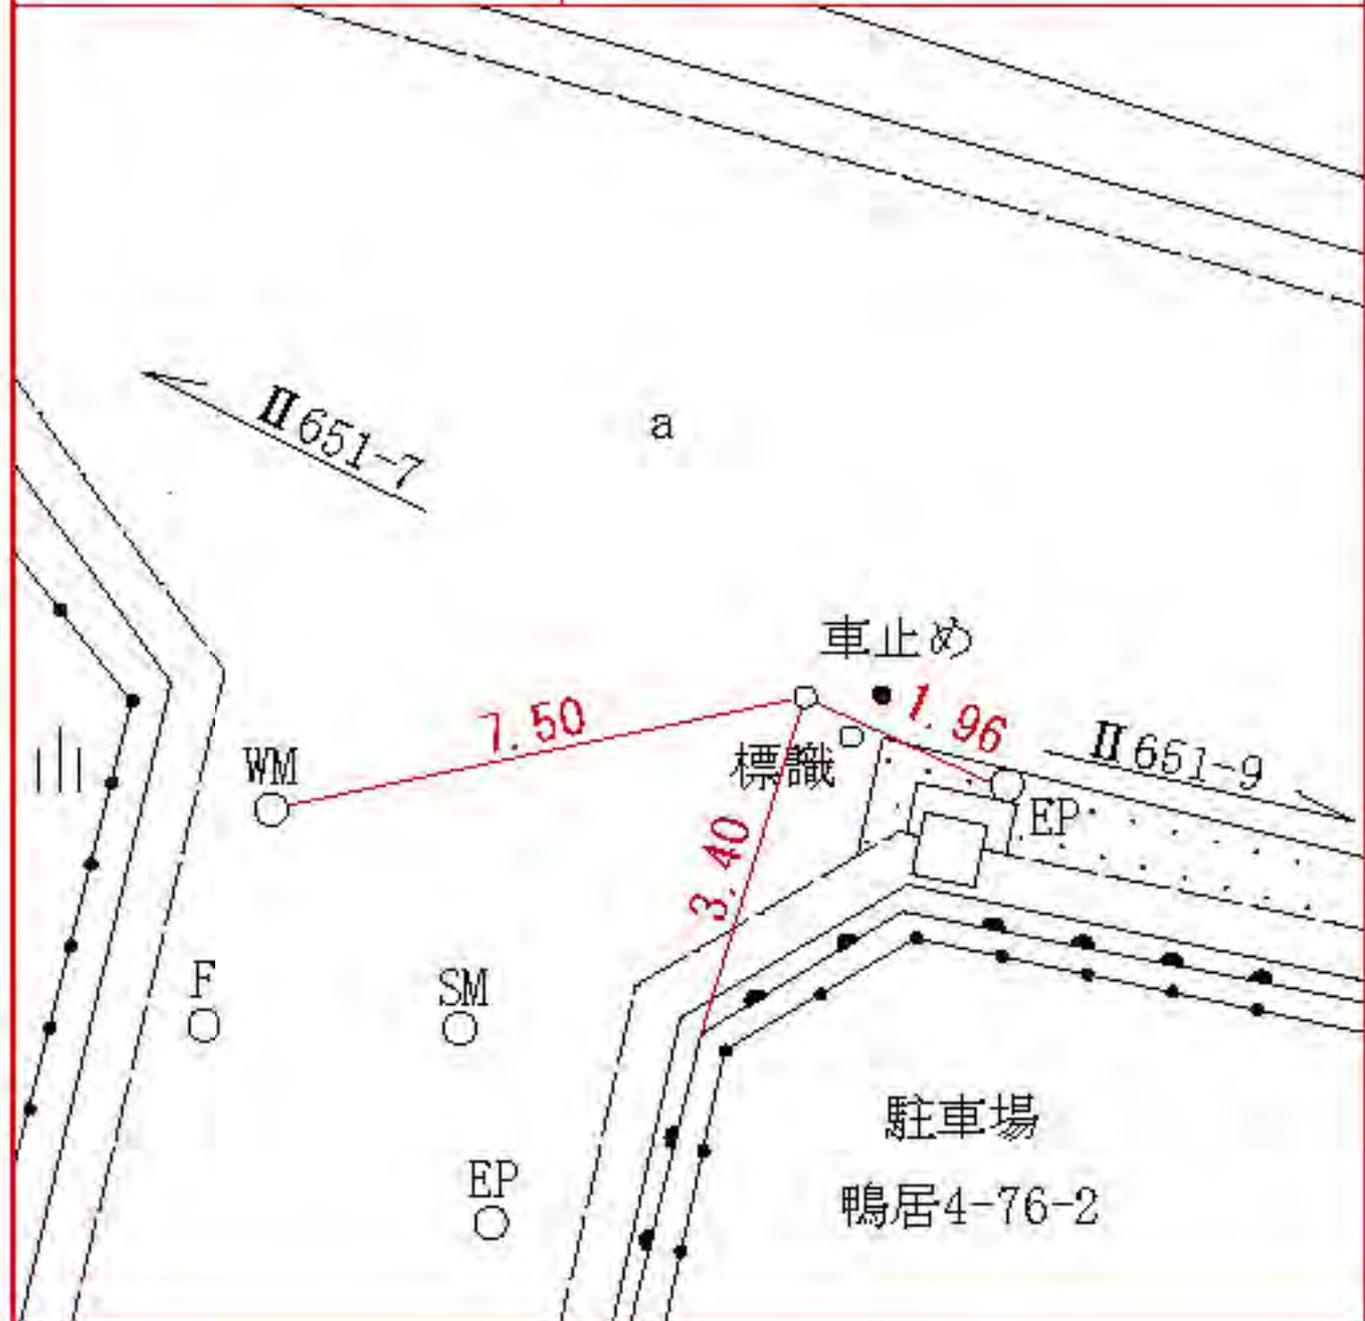

所在地

緑区鴨居四丁目七六一一〇番地先

標識ノ種類

金属標。鋏。木杭

キザミ


線番号

II 651

点番号

9

要 図

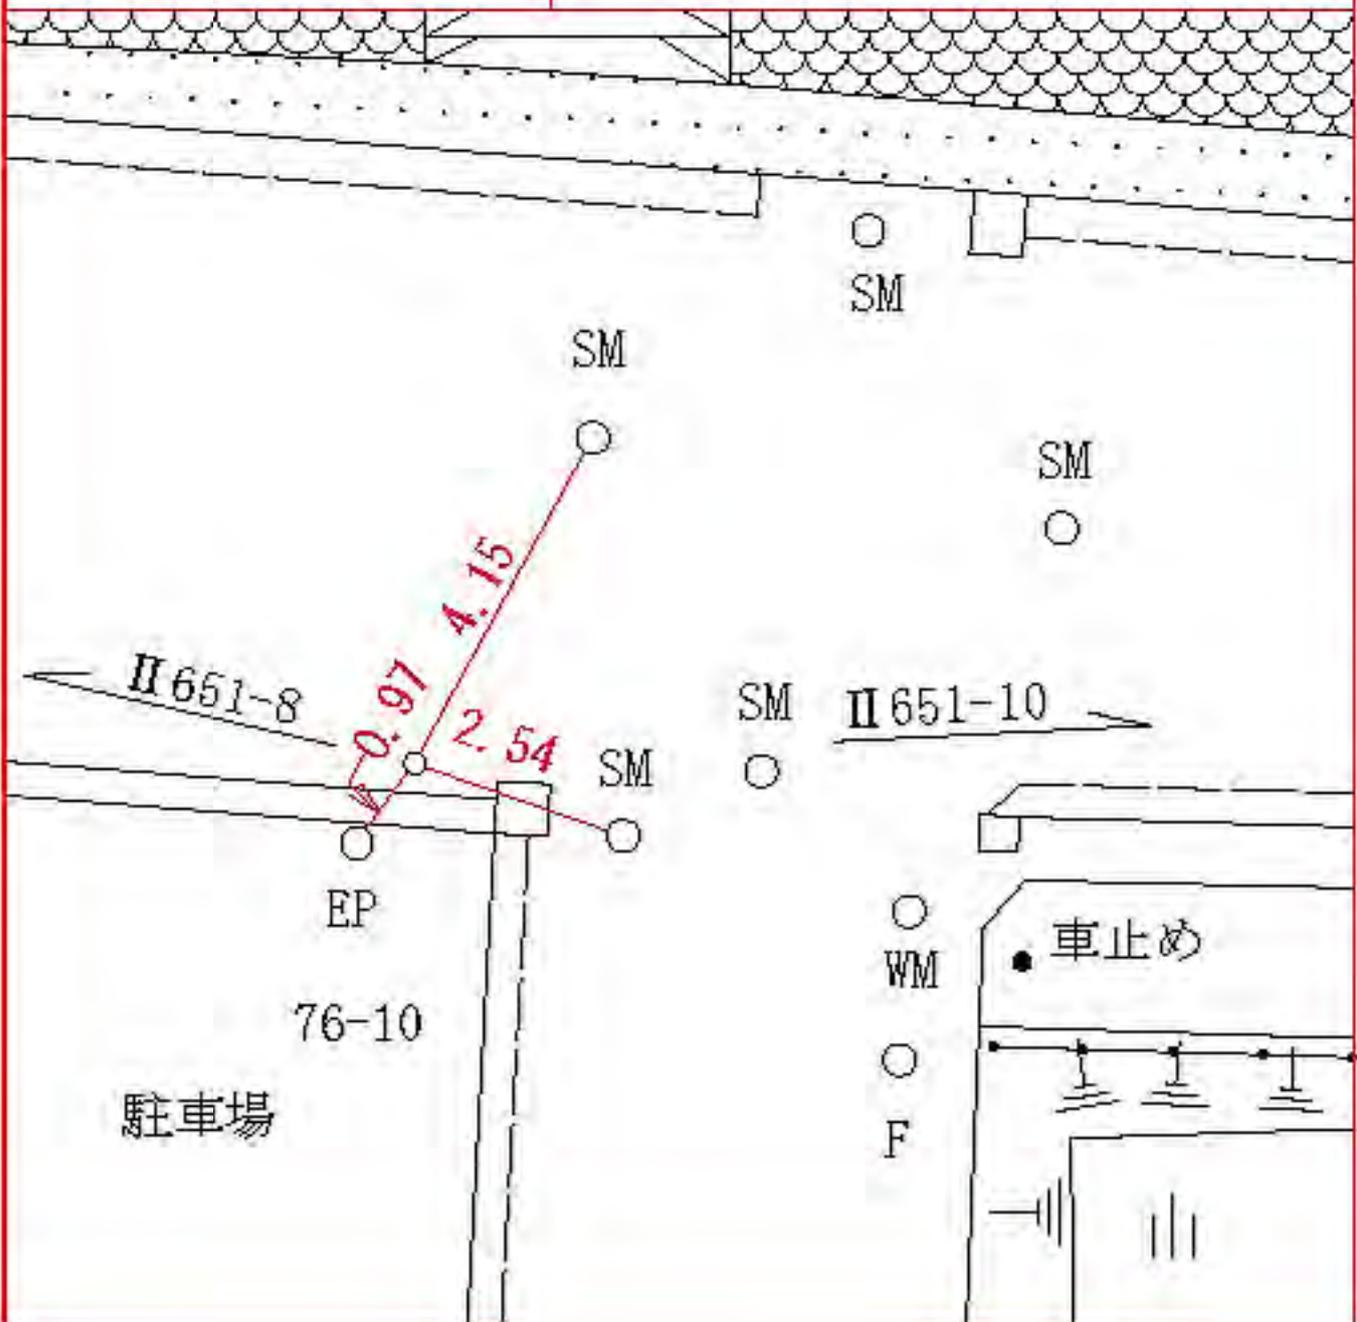

線番号	点番号	標識ノ種類	所在地
II 651	11	<div style="border: 1px solid black; border-radius: 50%; padding: 5px; display: inline-block;">金属標</div> ◦ 鋌 ◦ 木杭	緑区鴨居町八〇三―一 番地先
要 図		キザミ	


所在地

神奈川県菅田町三七七番地先

標識ノ種類

金属標。鋏。木杭

キザミ


線番号

II 651

点番号

12

要 図

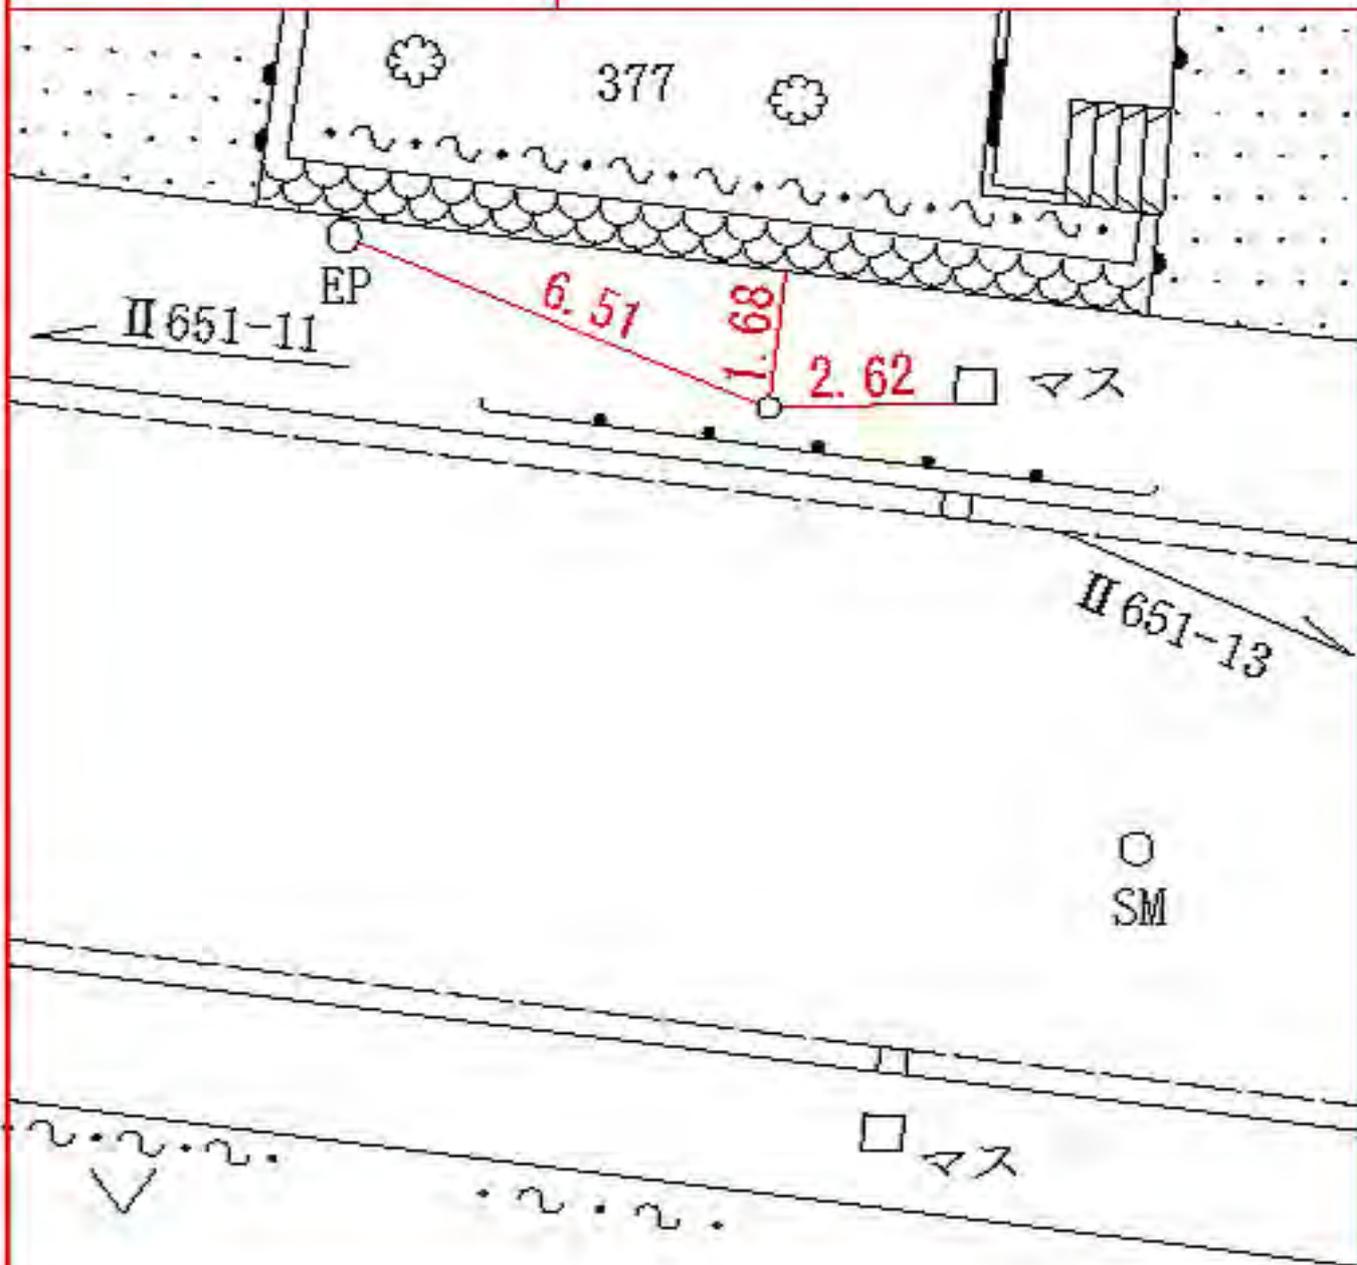

所在地

神奈川県菅田町三九二番地先

標識ノ種類

金属標。鋏。木杭

キザミ

線番号


点番号

II 651

13

要

図

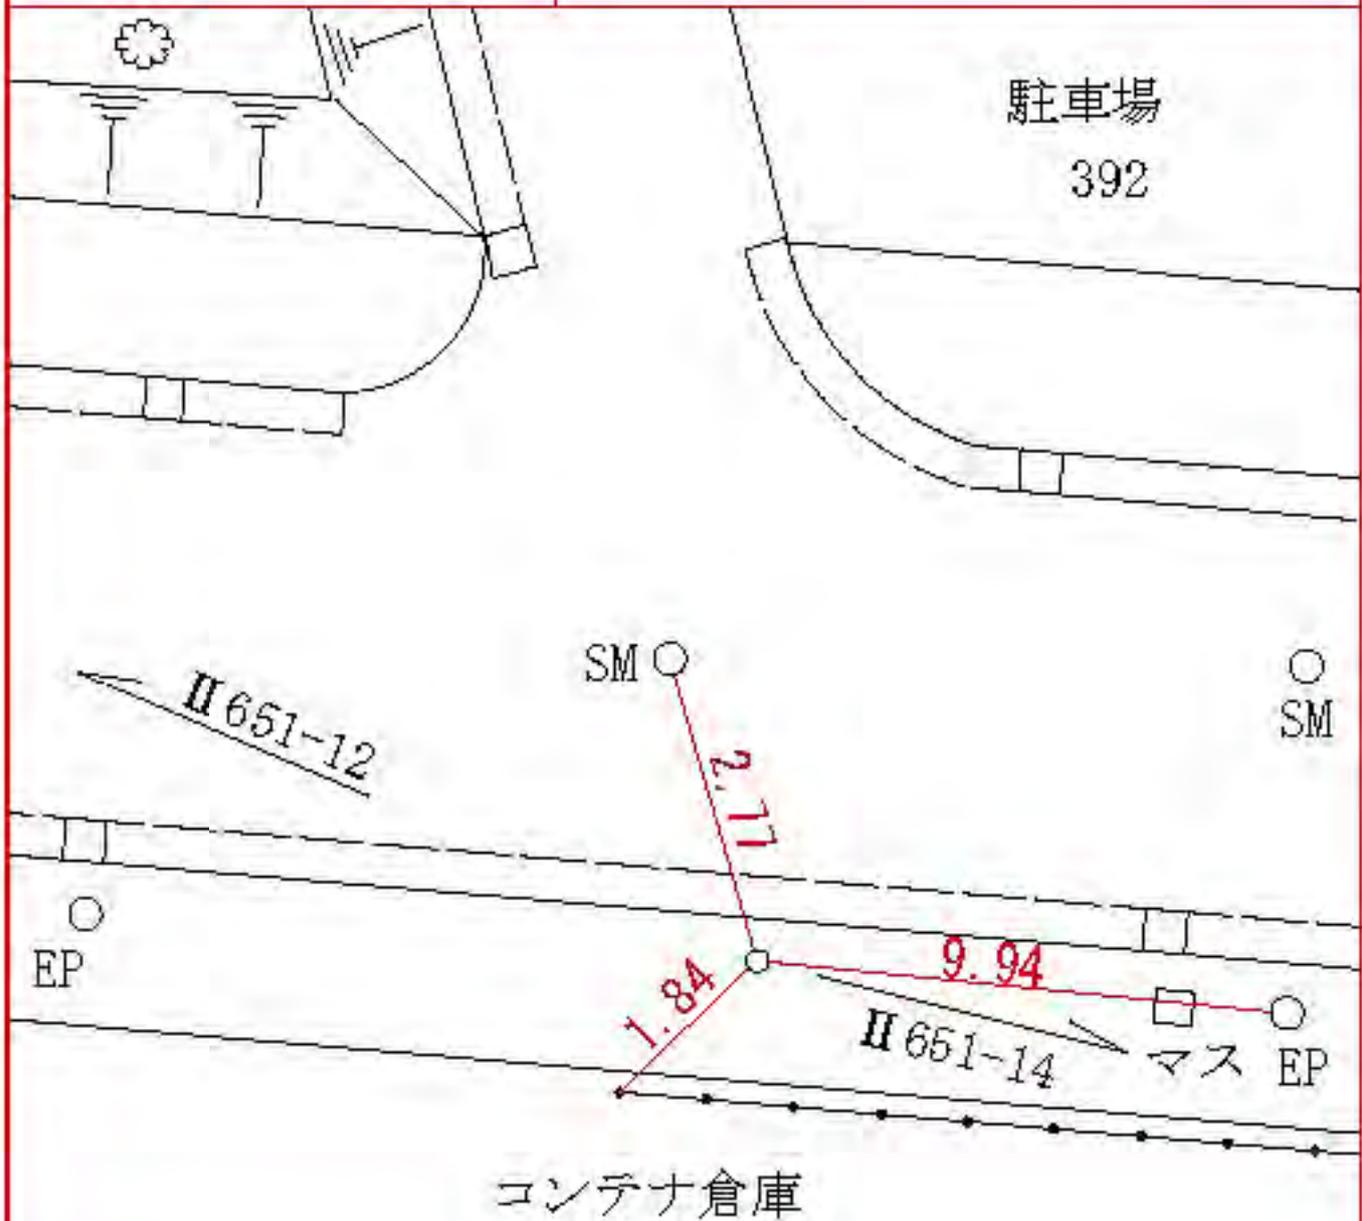

所在地

神奈川県菅田町八六三番地先

標識ノ種類

金属標 ◦ 鋌 ◦ 木杭

キザミ


線番号

点番号

II 651

14

要 図

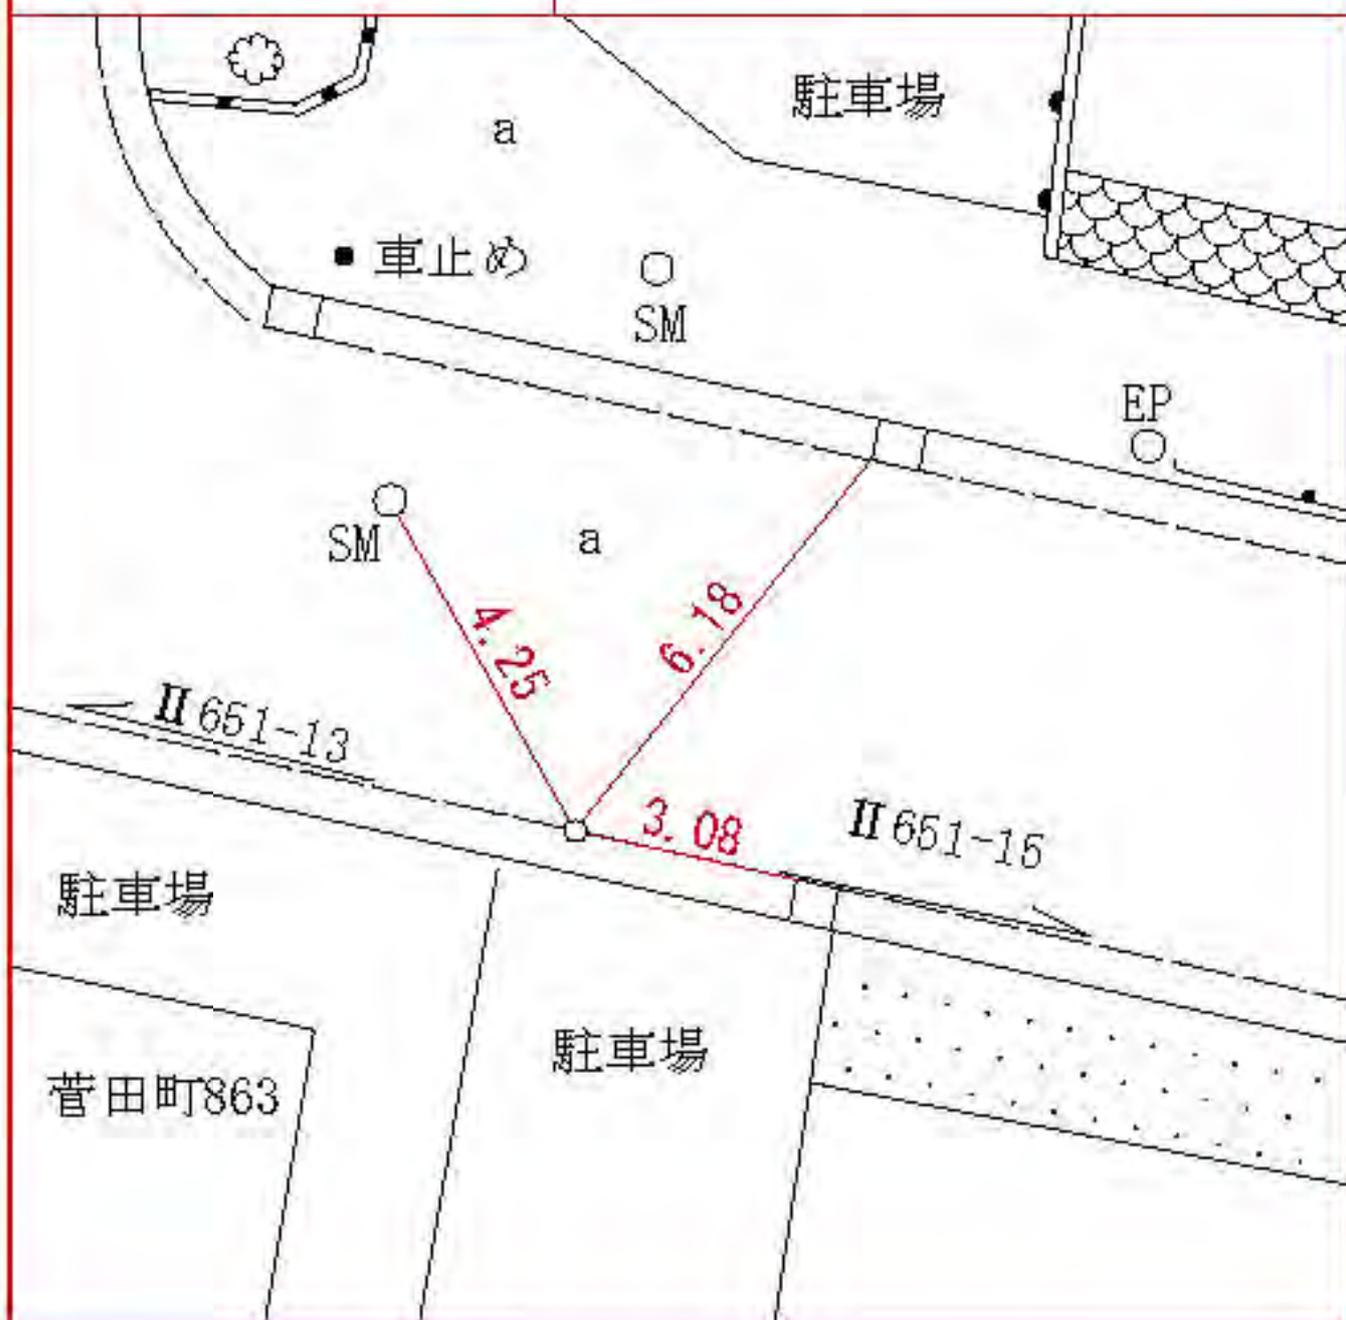

所在地

神奈川県菅田町四三六番地先

標識ノ種類

金属標 ◦ 鋌 ◦ 木杭

キザミ


線番号

II 651

点番号

15


要 図

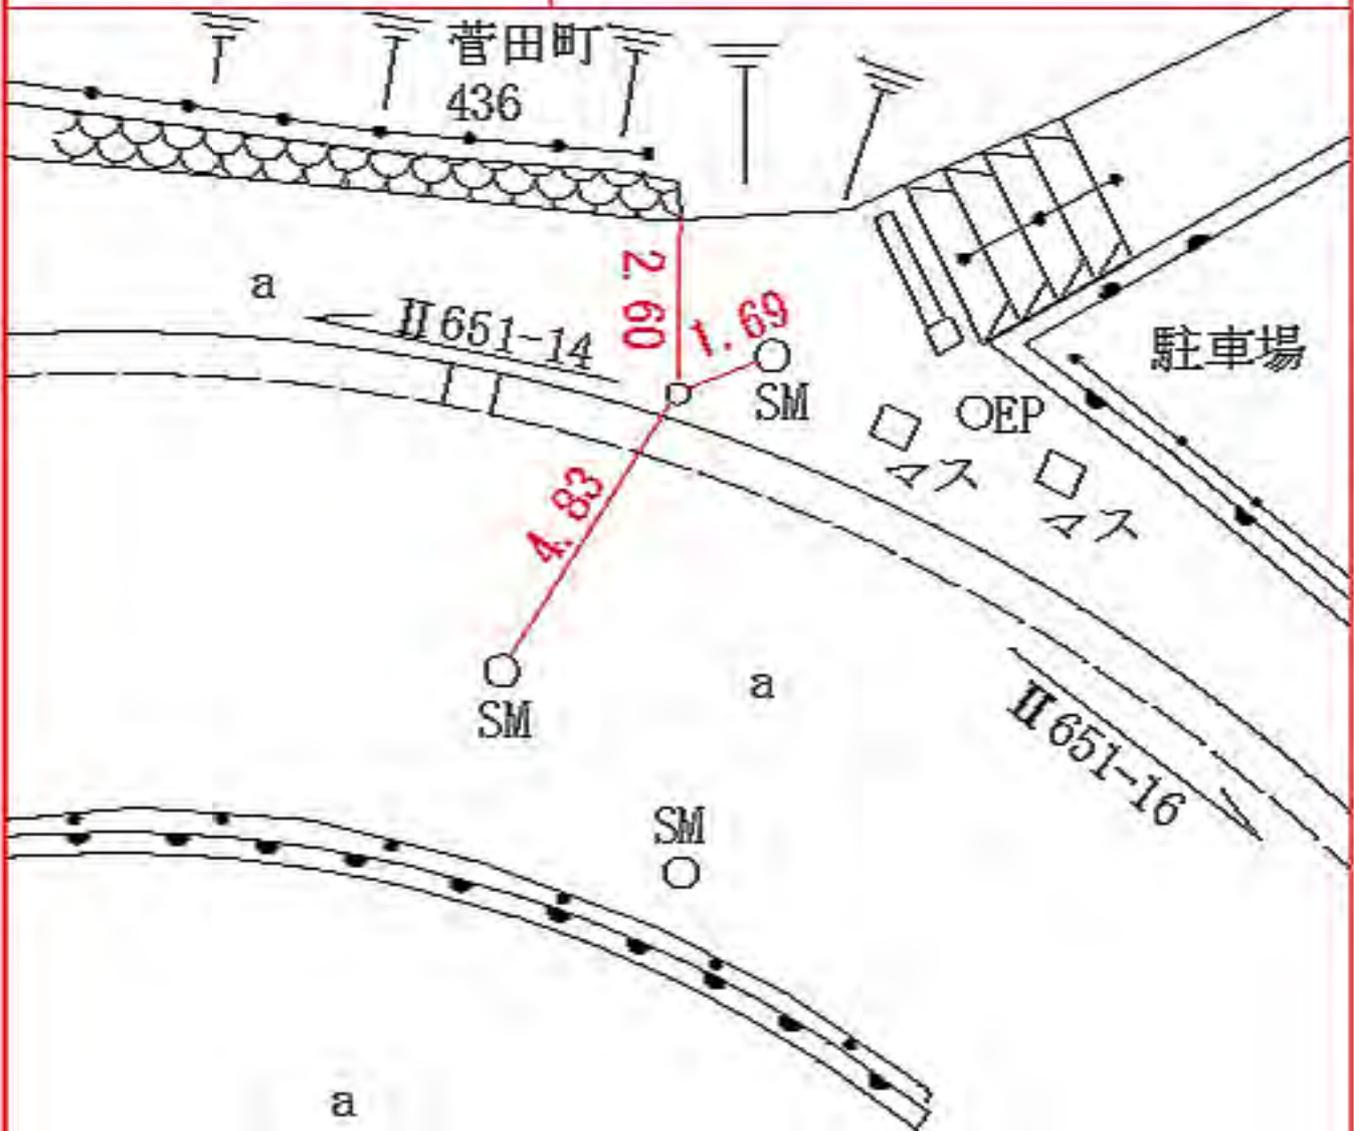

線番号	点番号	標識ノ種類	所在地
-----	-----	-------	-----

II 651	16	金属標 ◦ 鋏 ◦ 木杭	神奈川区菅田町八六七番地先
--------	----	--	---------------

要 図	キザミ	
-----	-----	--

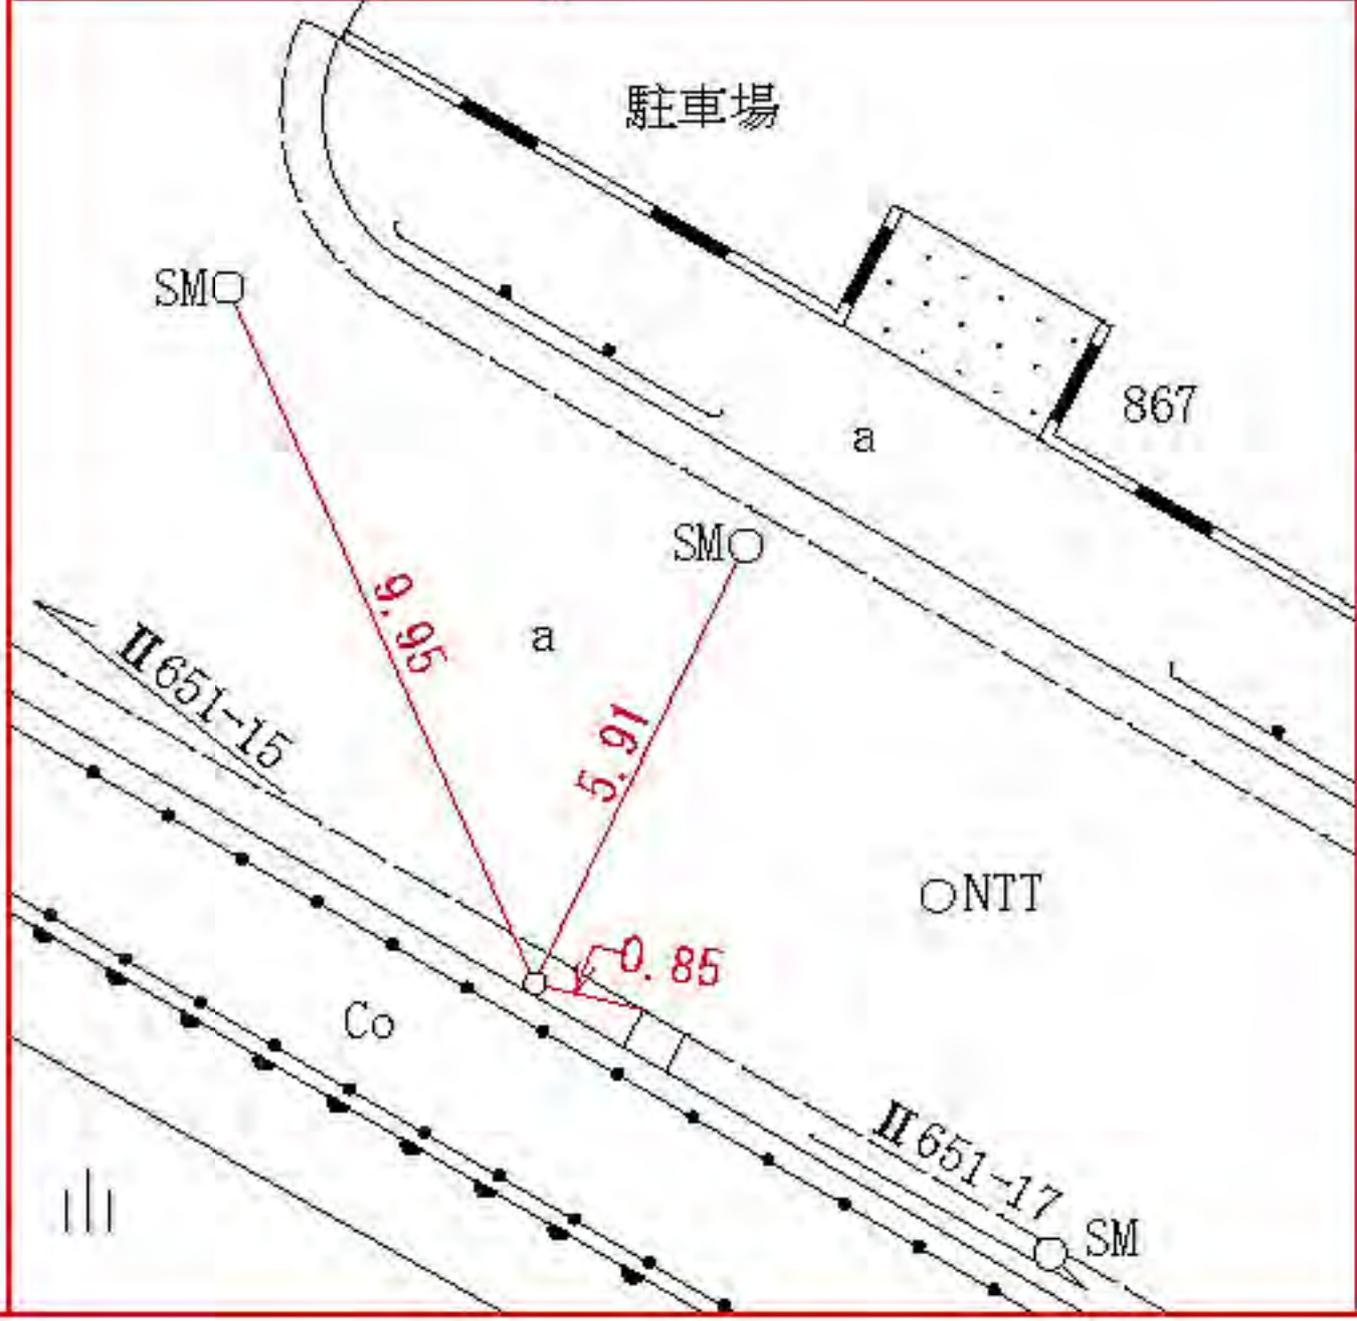

所在地

神奈川県菅田町一〇八四番地先

標識ノ種類

金属標。鋸。木杭

点番号


17

線番号

II 651

キザミ

要 図

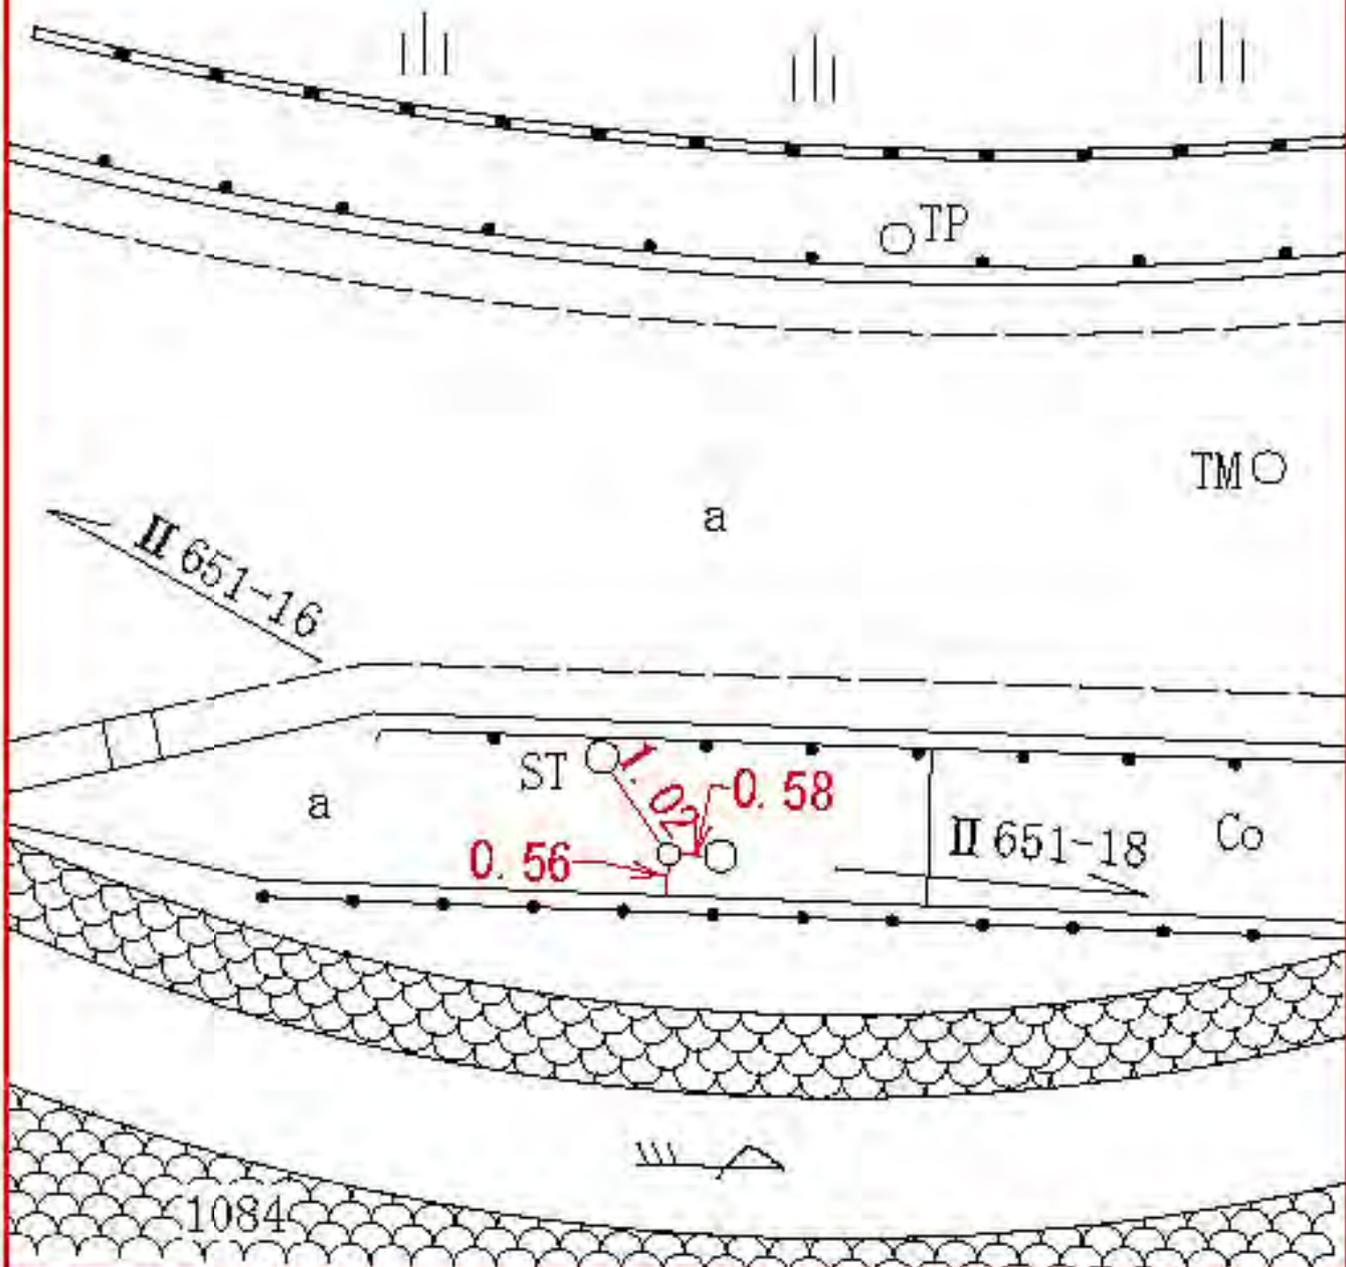

所在地

神奈川県菅田町九〇八番地先

標識ノ種類

金属標。鋸。木杭

キザミ


点番号

18

線番号

II 651

要 図

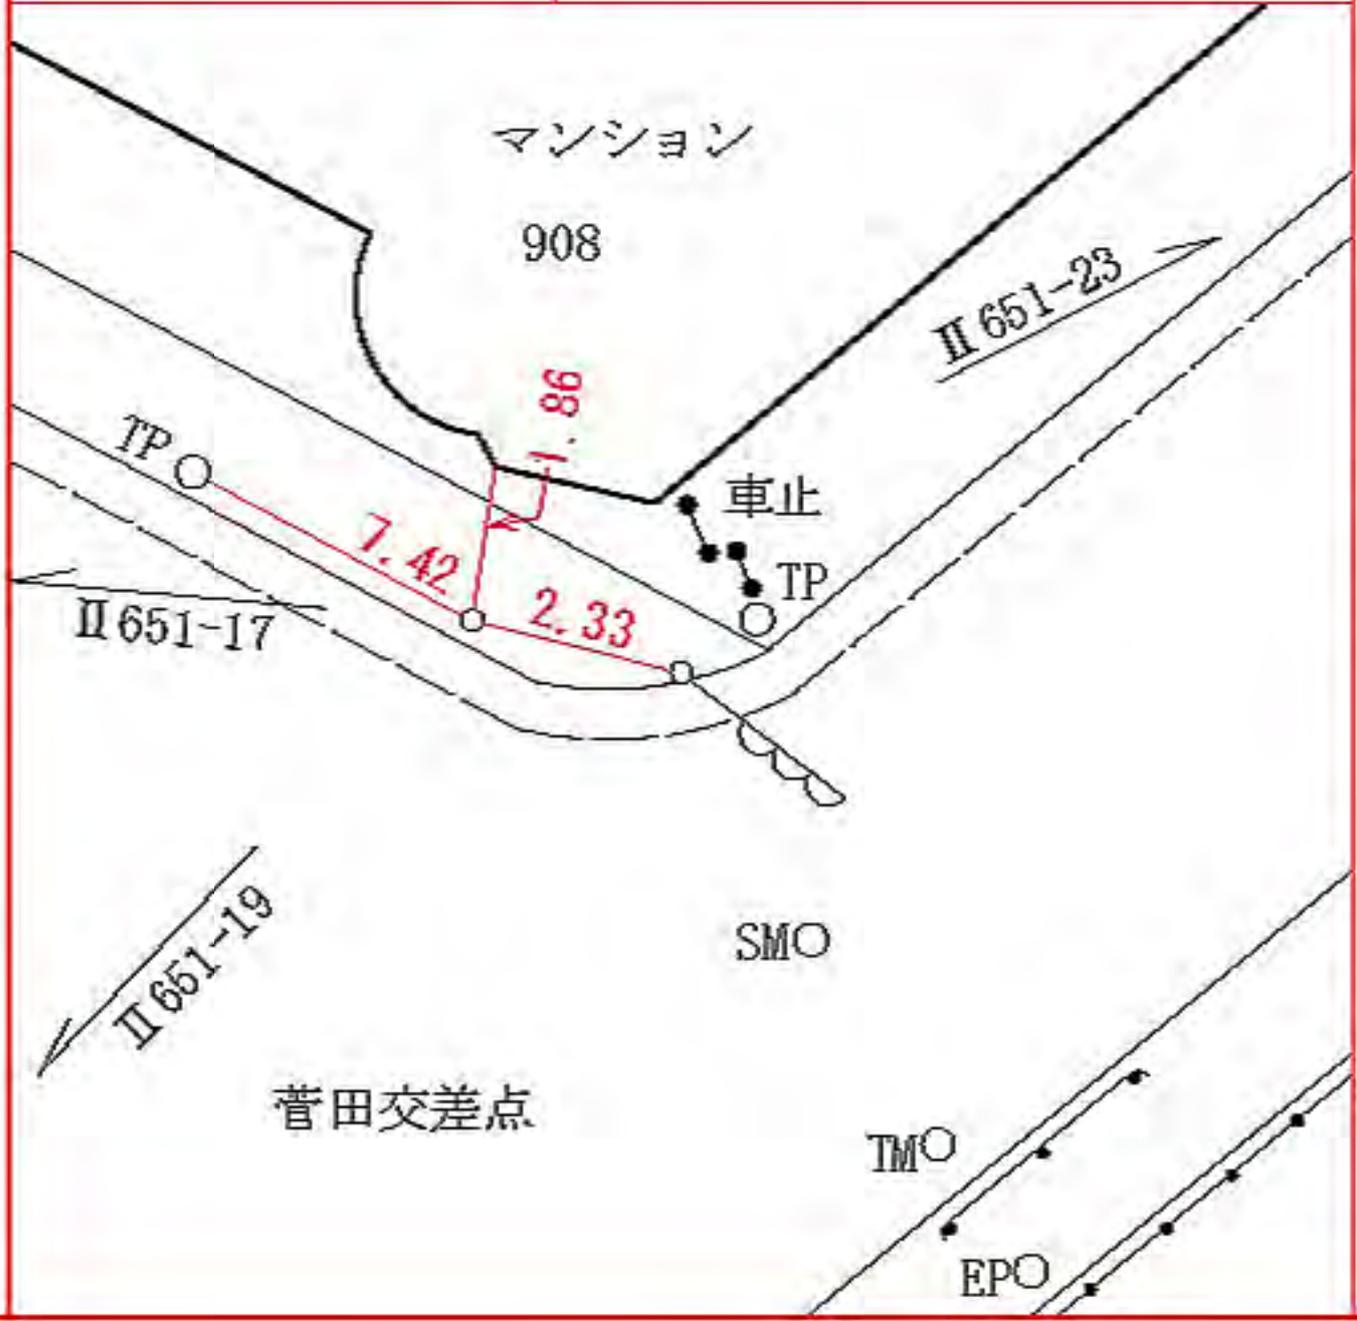

所在地

神奈川県菅田町九〇八番地先

標識ノ種類

金属標 ◦ 鋏 ◦ 木杭

点番号

20

線番号

II 651

キザミ

要 図



線番号	点番号	標識ノ種類	所在地
II 651	21	<div style="border: 1px solid black; border-radius: 50%; padding: 5px; display: inline-block;">金属標</div> 。鋌。木杭	神奈川区菅田町一四六六―四番地先
要 図		キザミ	



所在地

神奈川県菅田町一四二八番地先

標識ノ種類

金属標 ◦ 鋌 ◦ 木杭

キザミ


線番号

II 651

点番号

22

要 図

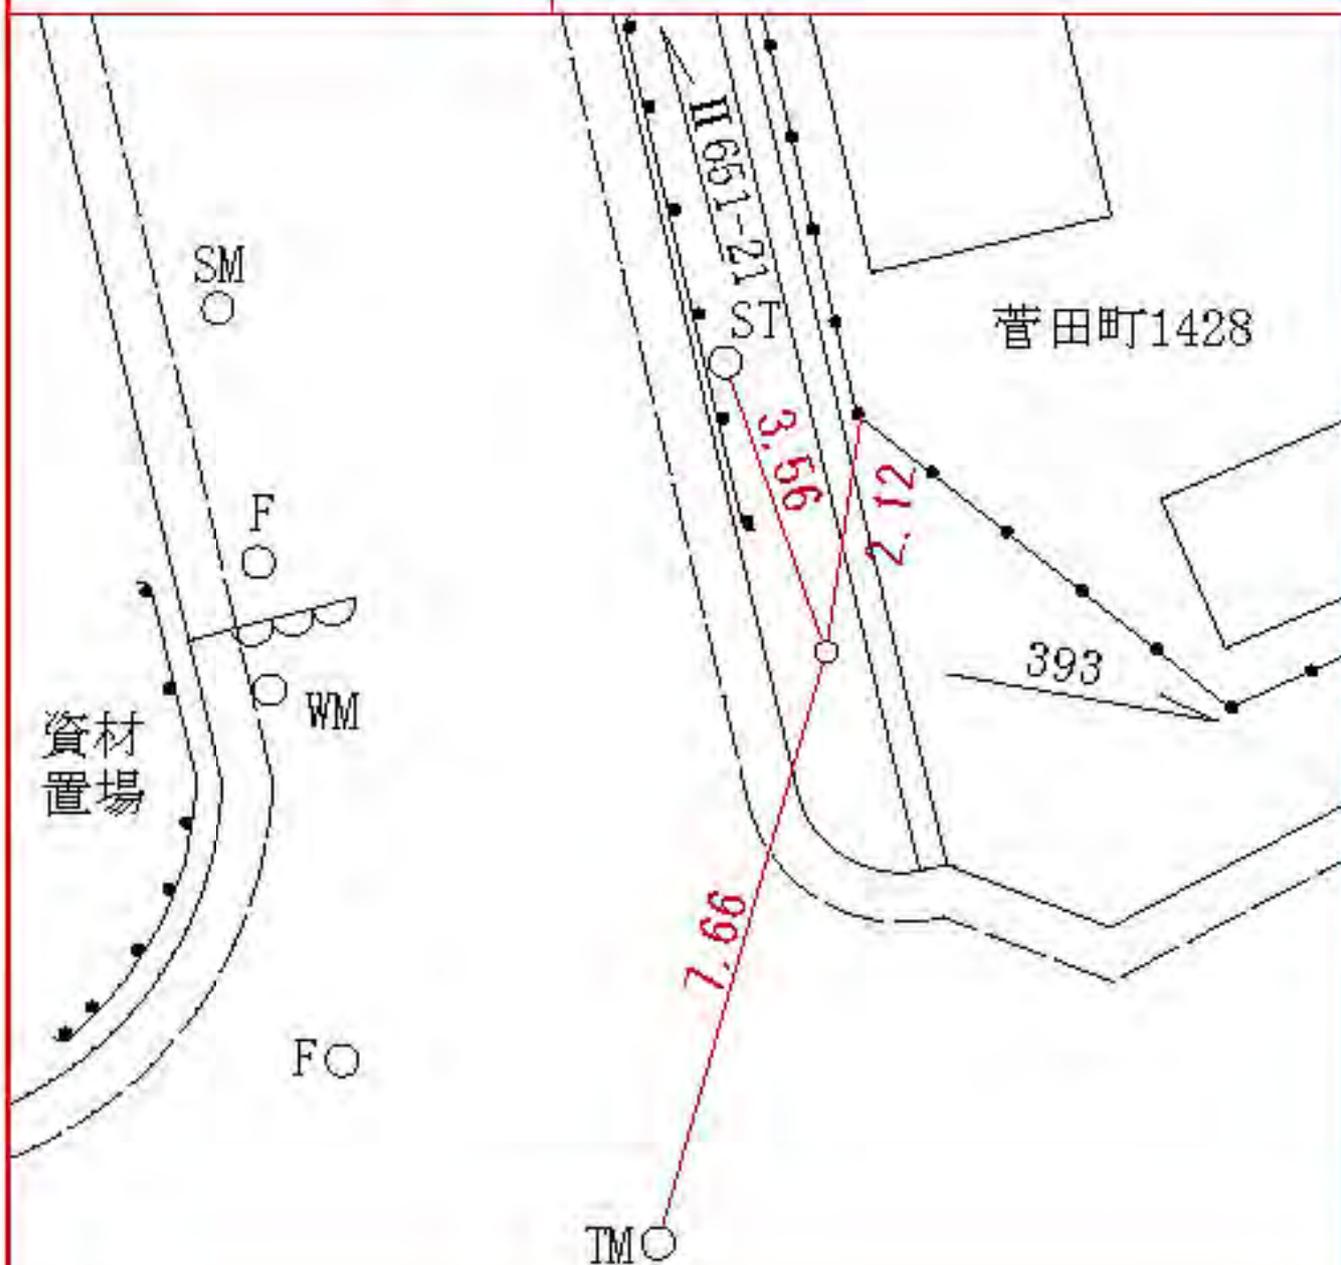

線
番
号

点
番
号

標 識 ノ 種 類

所
在
地

Ⅱ 651

23


金属標 ◯ 鋌 ◯ 木杭

神奈川区菅田町九二五番地先

要

図

キザミ

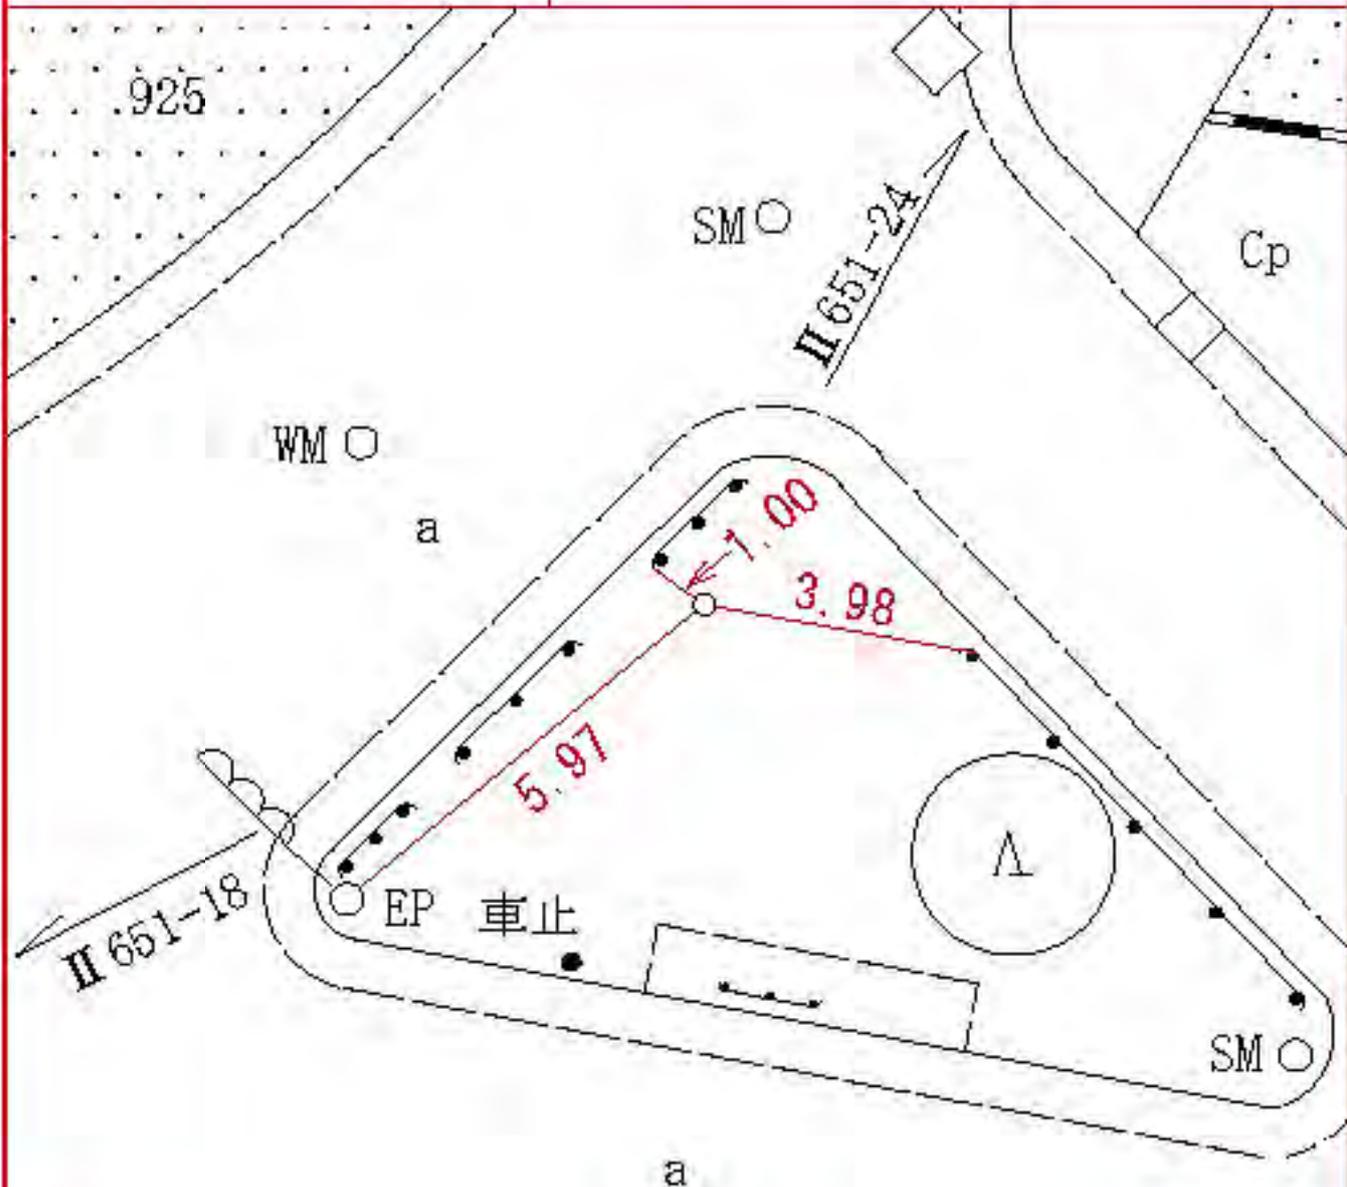

所在地

神奈川県菅田町一五三八―四番地先

標識ノ種類

金属標 ◦ 鋳 ◦ 木杭

キザミ

線番号


点番号

II 651

24

要

図

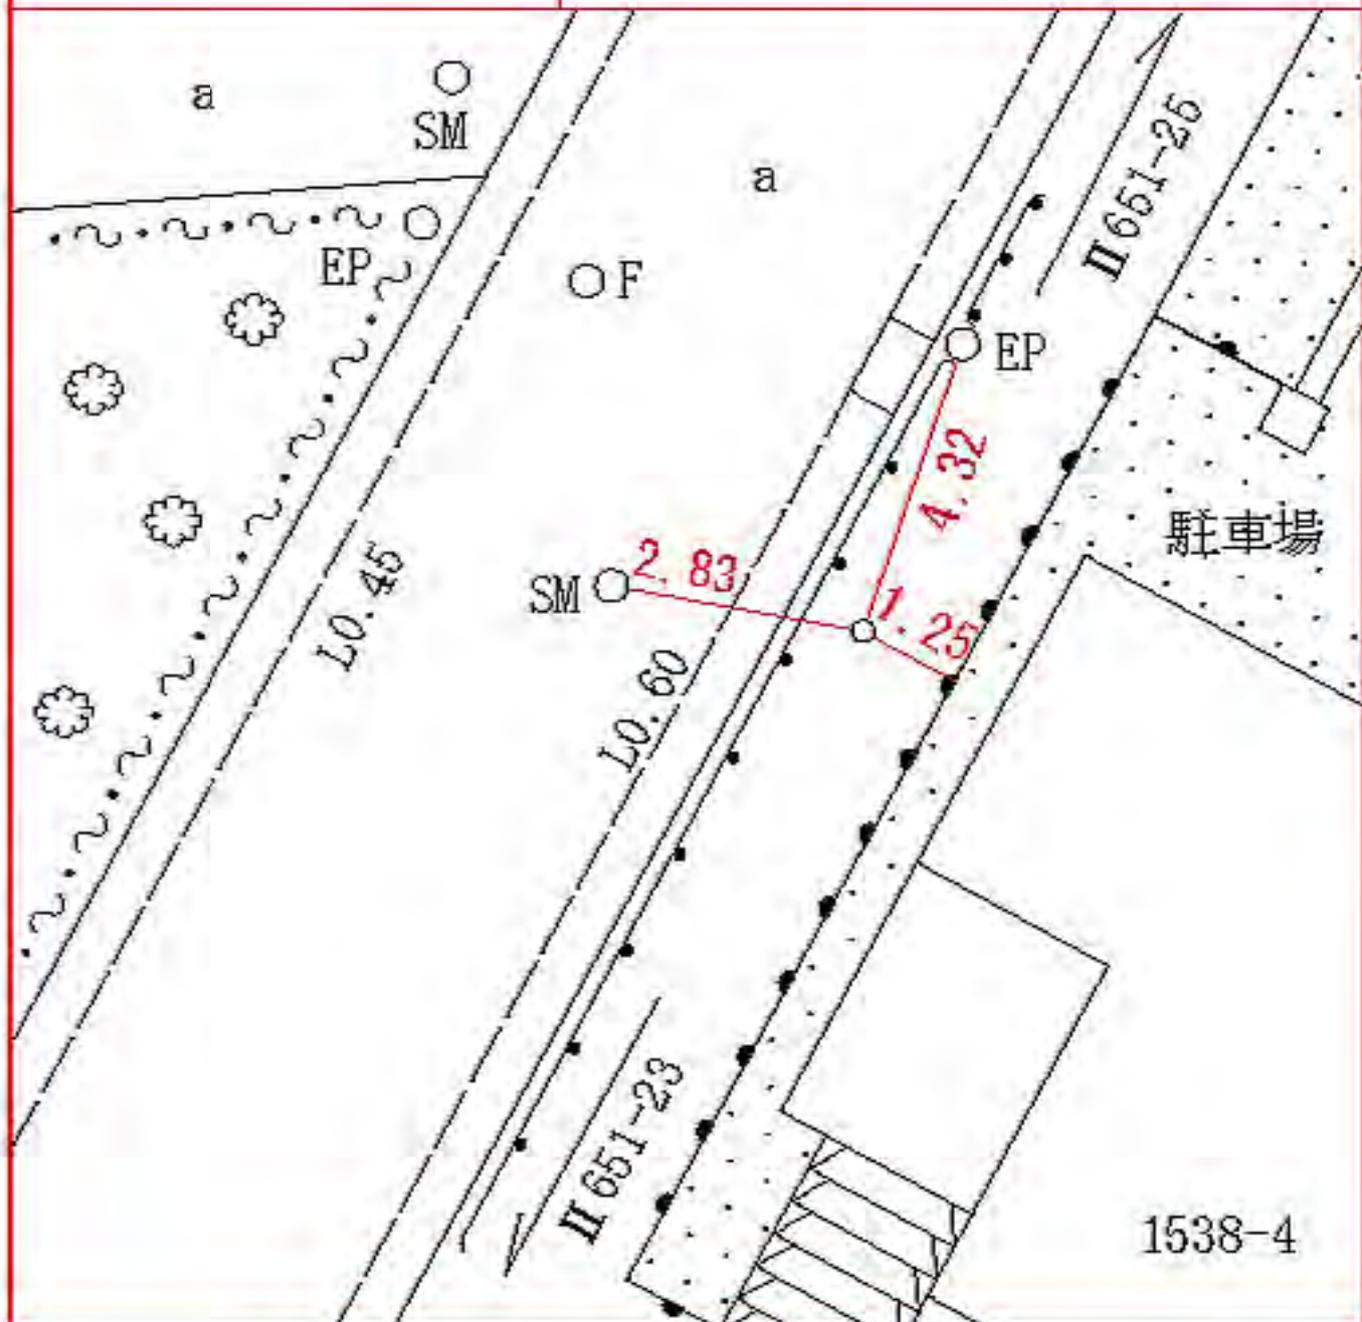

線番号	点番号	標識ノ種類	所在地
-----	-----	-------	-----


II 651 25

金属標。鋏。木杭

神奈川区菅田町一五三六番地先

要 図

キザミ

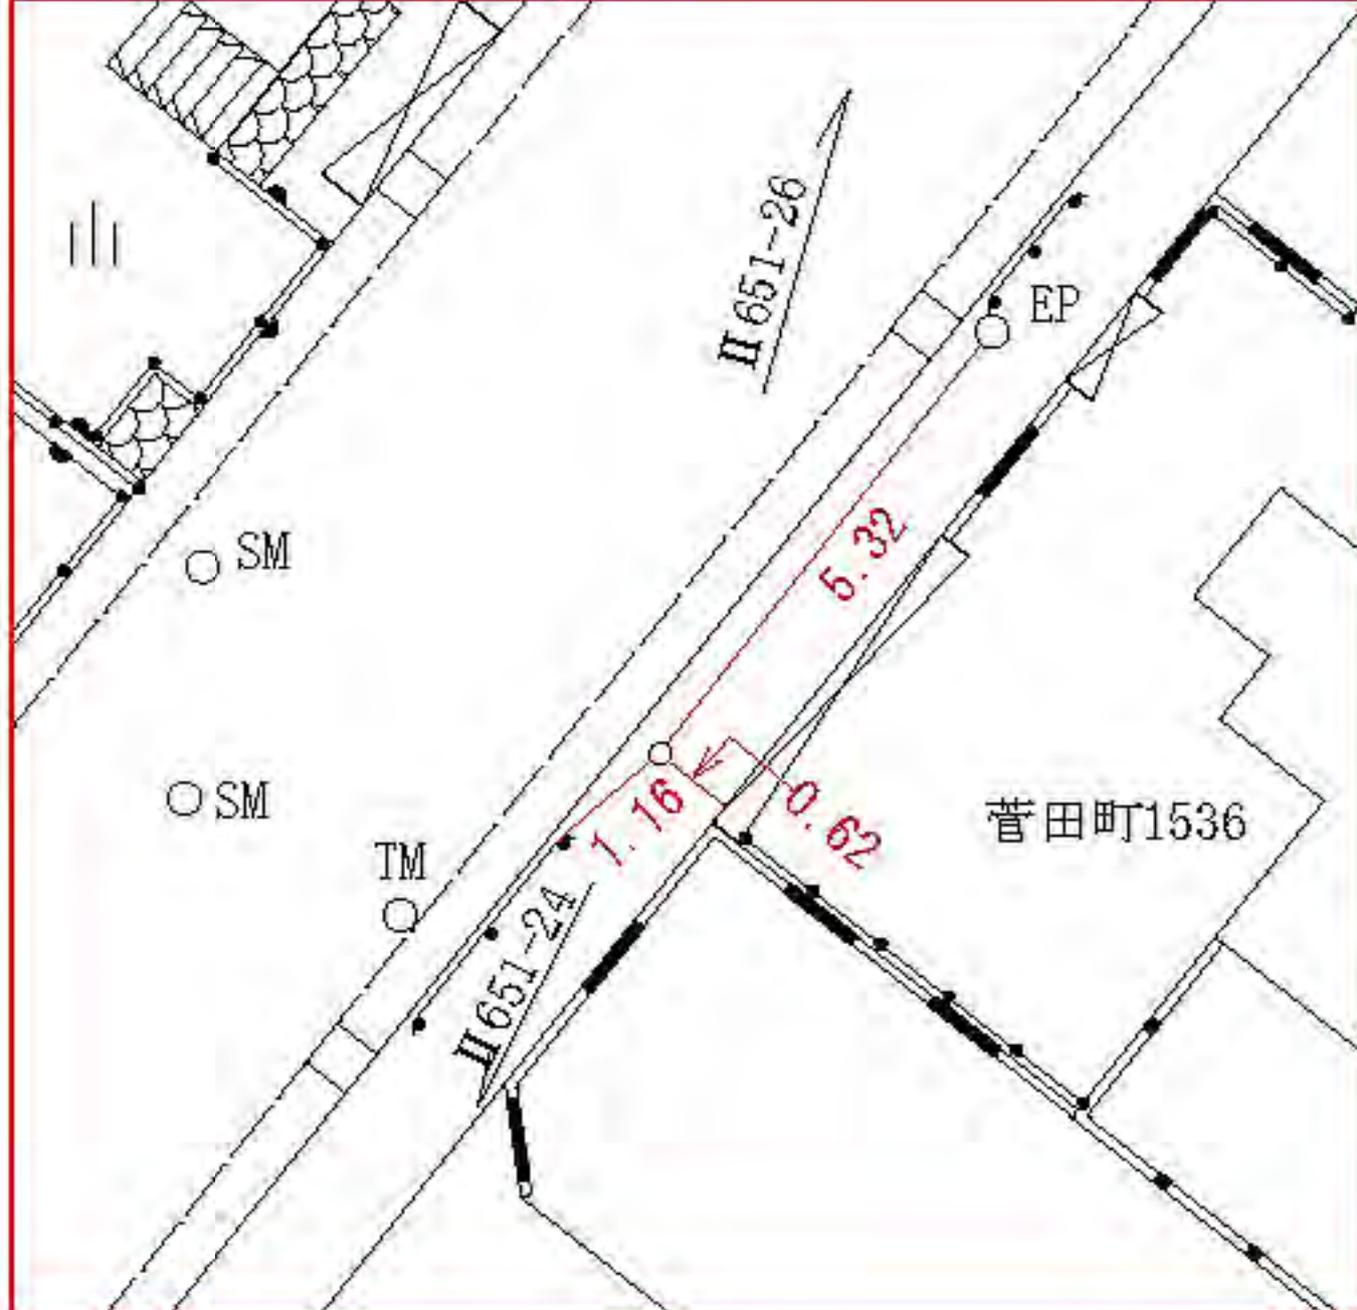

所在地

神奈川県菅田町一六二二番地先

標識ノ種類

金属標 ◦ 鋌 ◦ 木杭

点番号


26

線番号

II 651

要 図


キザミ

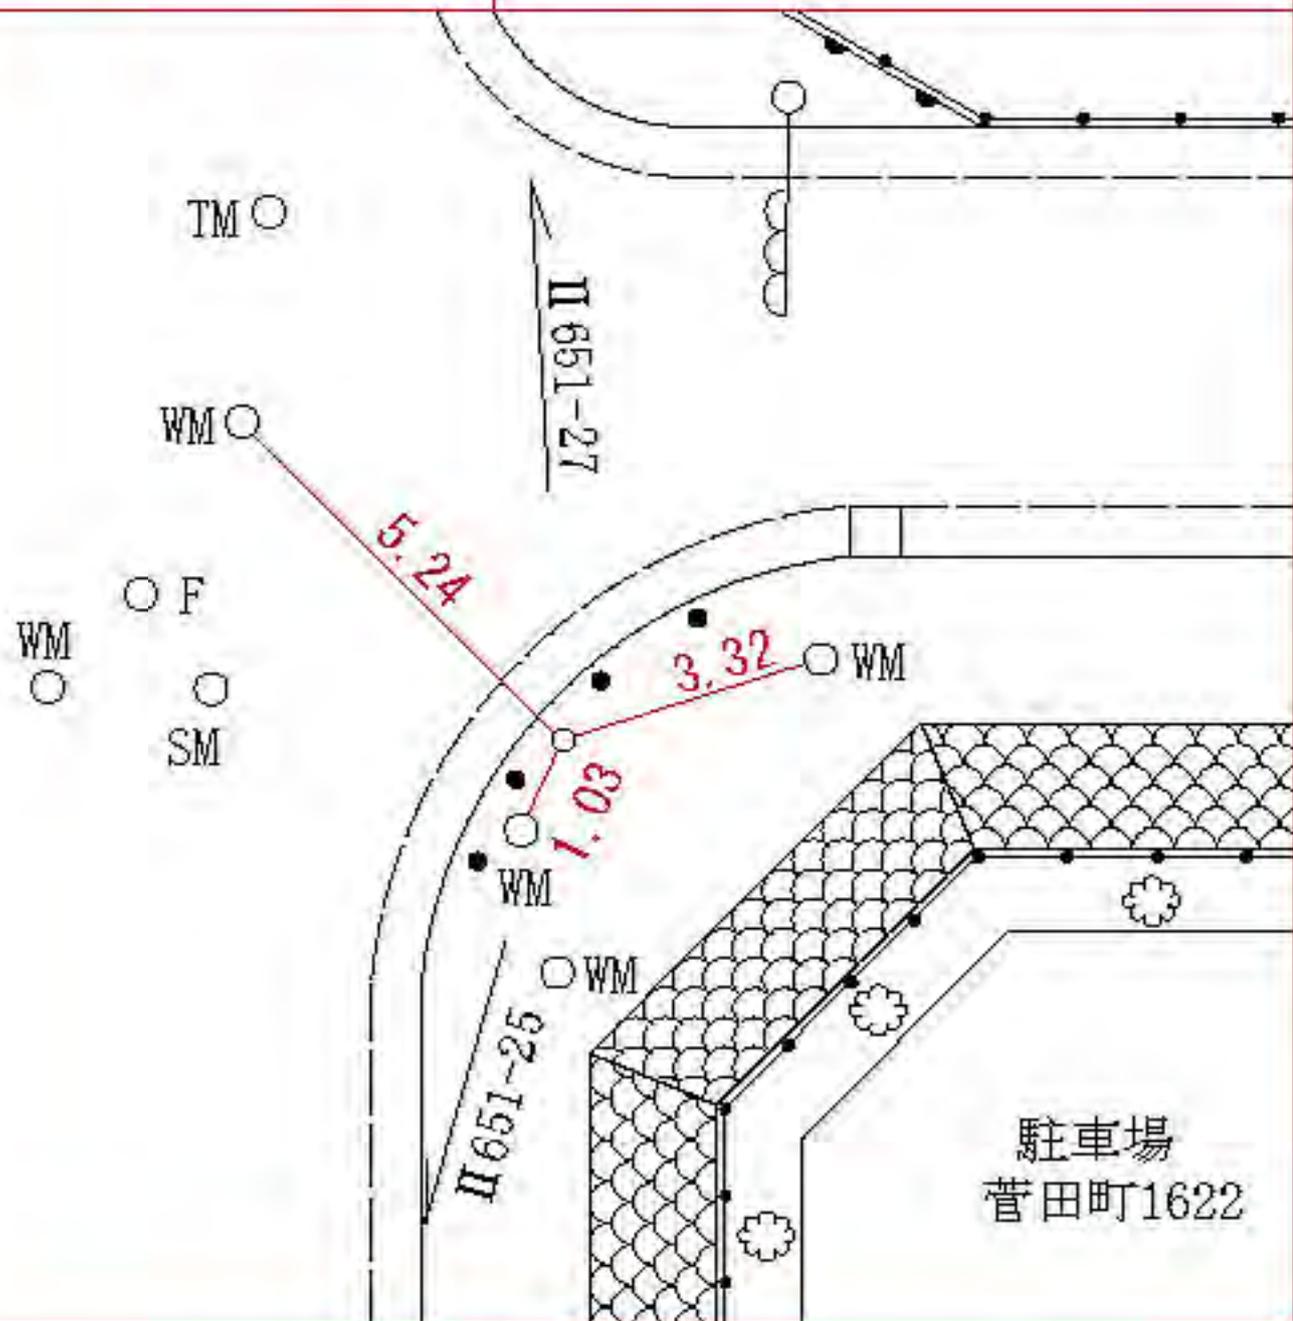

線 番 号	点 番 号	標 識 ノ 種 類	所 在 地
-------------	-------------	-----------	-------

Ⅱ 651	27	金属標 ◦ 鋌 ◦ 木杭	港北区小机町二七七番地先
-------	----	--	--------------

要 図	キザミ	
-----	-----	--

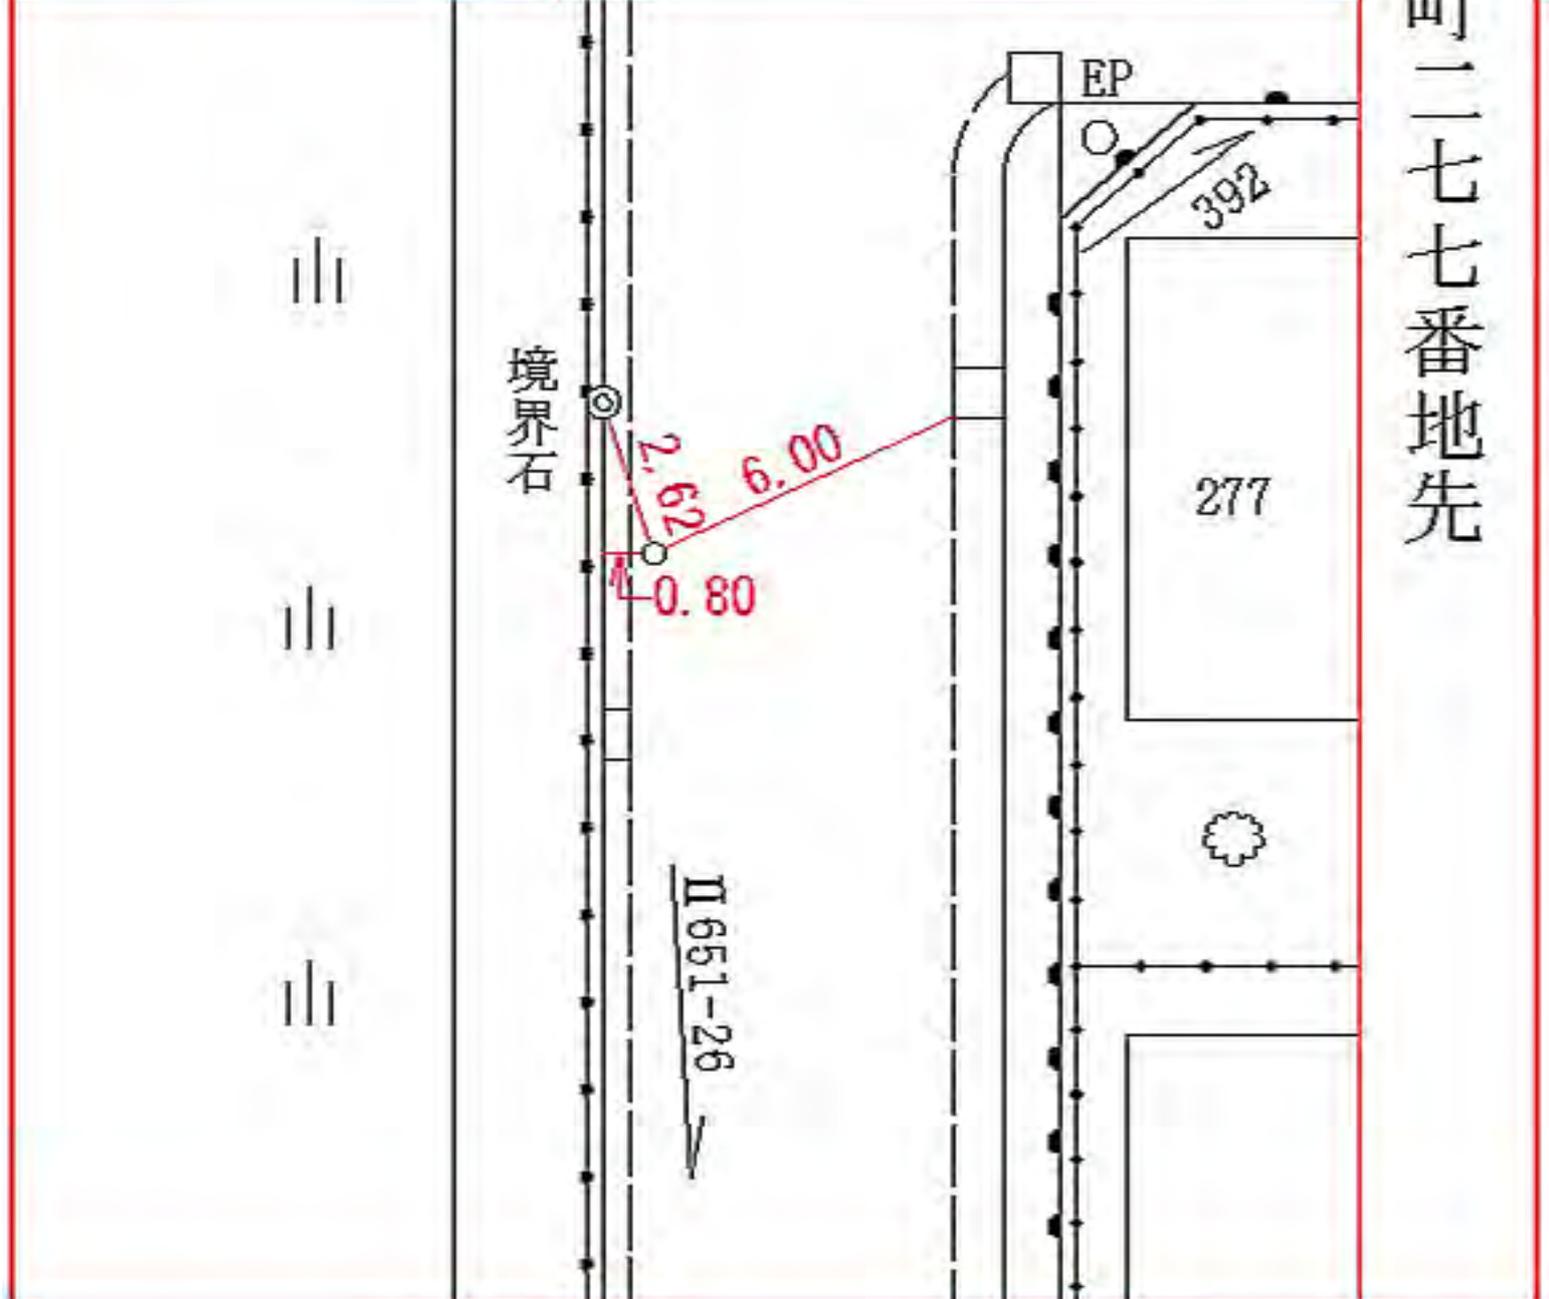

所在地

旭区上白根二丁目四四―三六番地先

標識ノ種類

金属標。鋏。木杭

キザミ


点番号

1

線番号

II 652

要 図

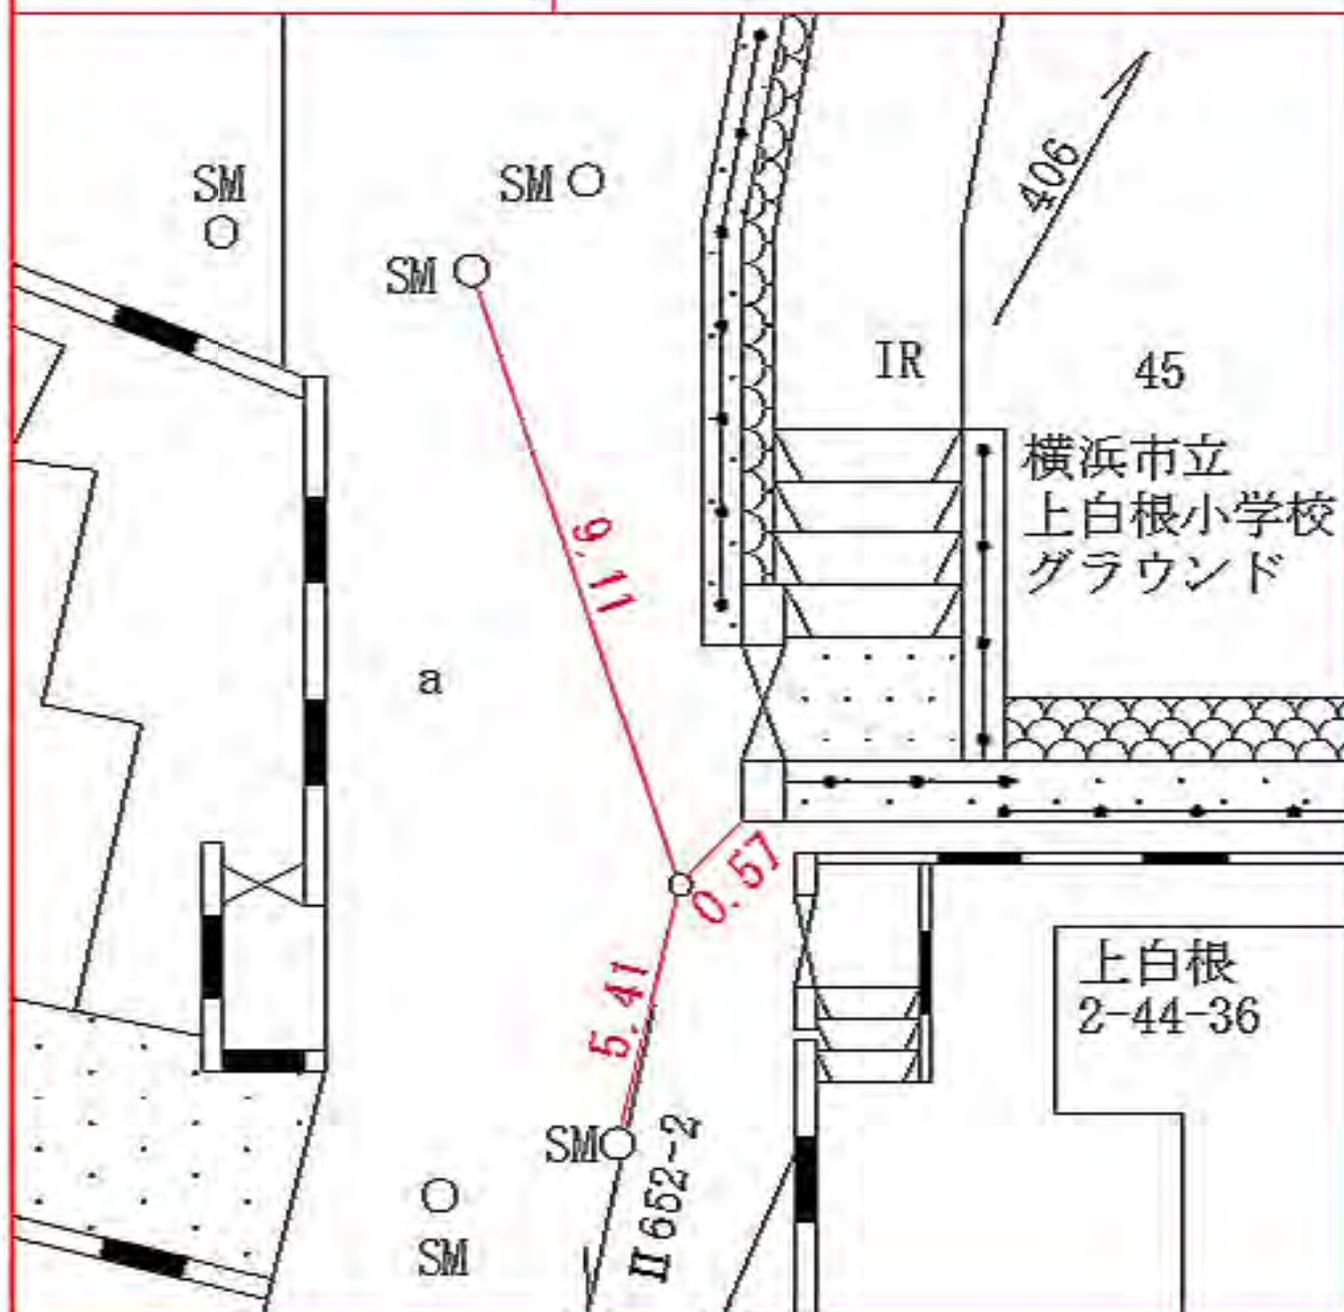

所在地

旭区上白根二丁目四四一六番地先

標識ノ種類

金属標 ◦ 鋳 ◦ 木杭

キザミ


線番号

II 652

点番号

2

要 図

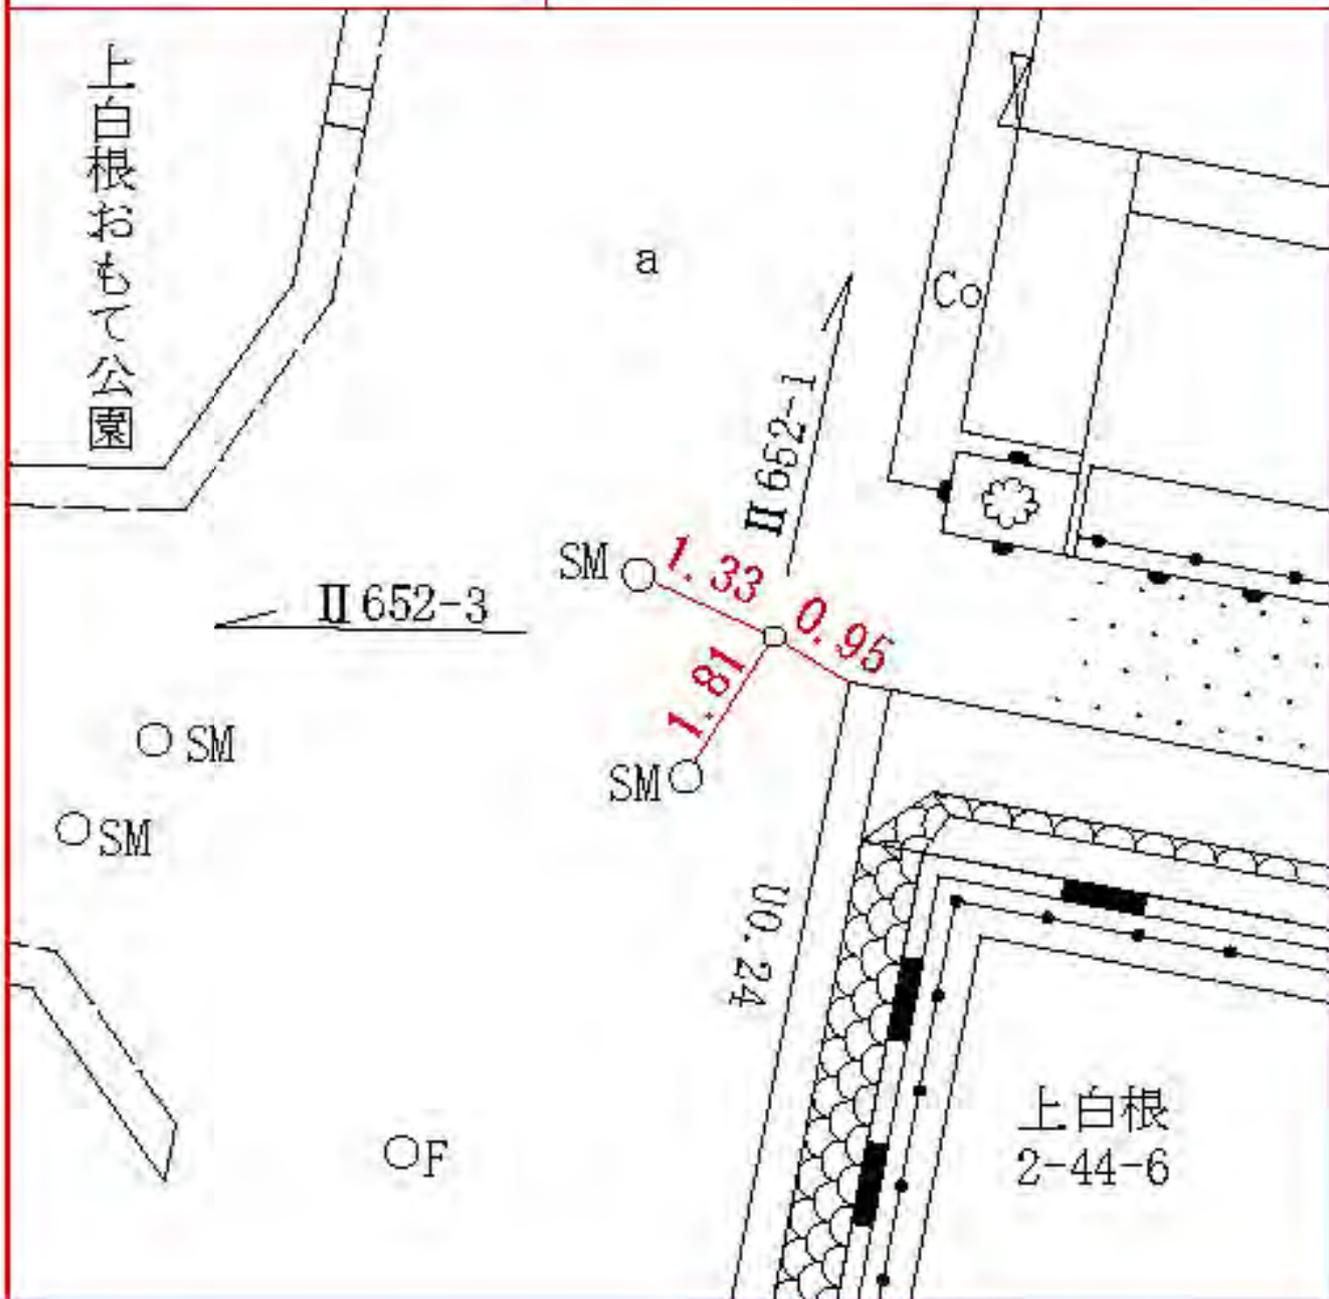

線番号	点番号	標識ノ種類	所在地
Ⅱ 652	3	金属標 ◦ 鋌 ◦ 木杭 キザミ	旭区上白根二丁目四七番地先
要 図		キザミ	
<p> 上白根2-47 横浜市立旭北中学校 グラウンド </p> <p> Ⅱ652-4 Ⅱ652-2 </p> <p> 08.04 3.08 5.21 </p> <p> 車止 車止 </p> <p> ○ SM ○ SM </p>			

所在地

旭区上白根二丁目五五―七番地先

標識ノ種類

金属標 ◦ 鋌 ◦ 木杭

キザミ


点番号

4

線番号

II 652

要 図

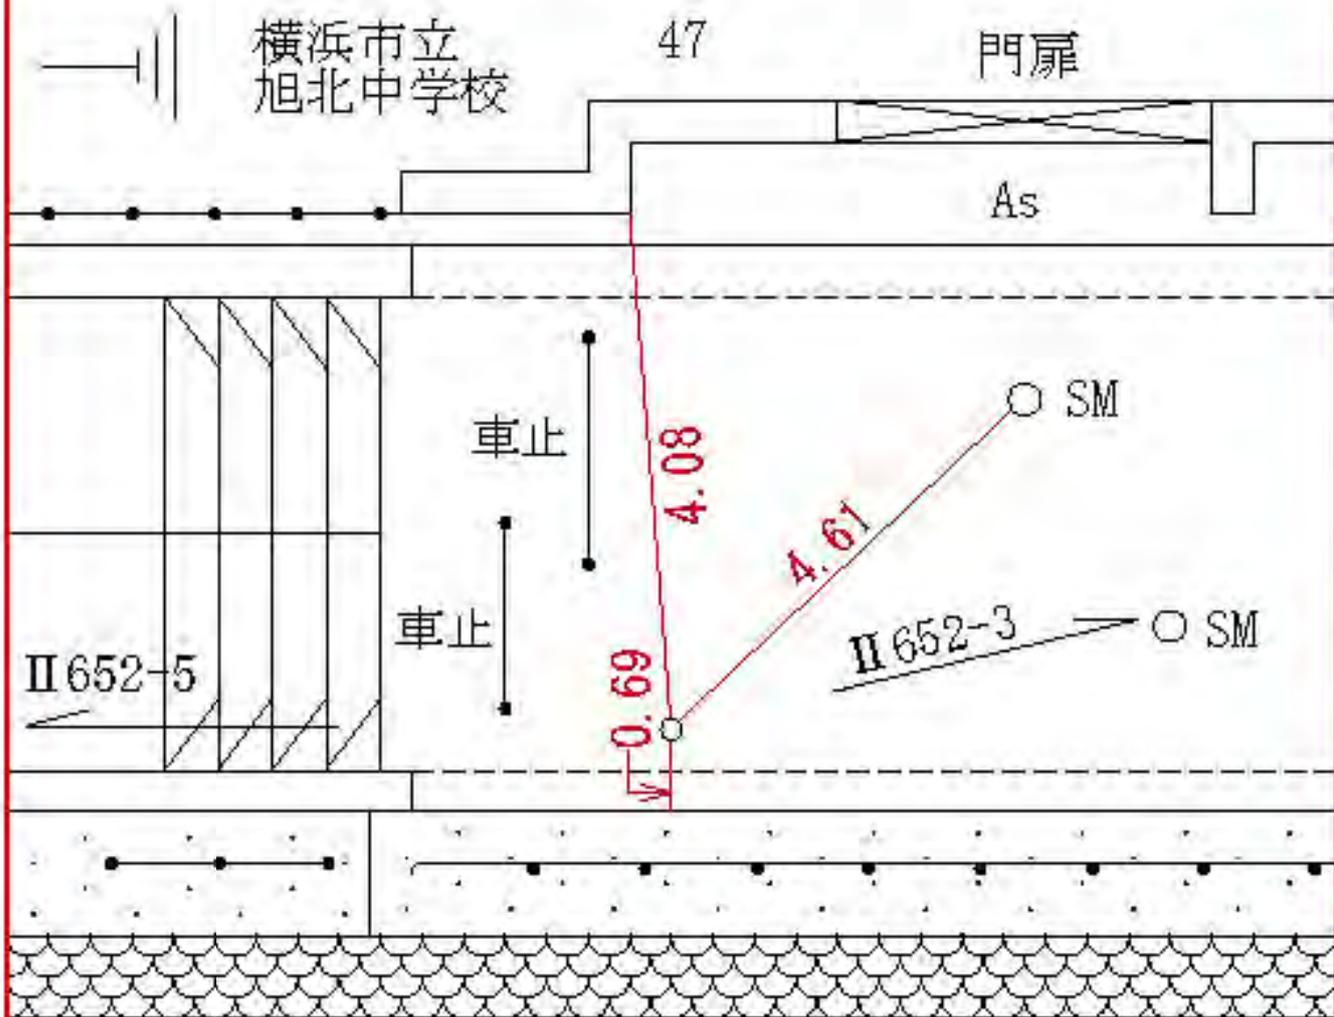

上白根2-55-7

線
番
号

点
番
号

標 識 ノ 種 類

所 在 地

Ⅱ 652

5

金属標。鋏。木杭


旭区上白根二丁目六一―三二番地先

要

図

キザミ

上白根
2-61-32

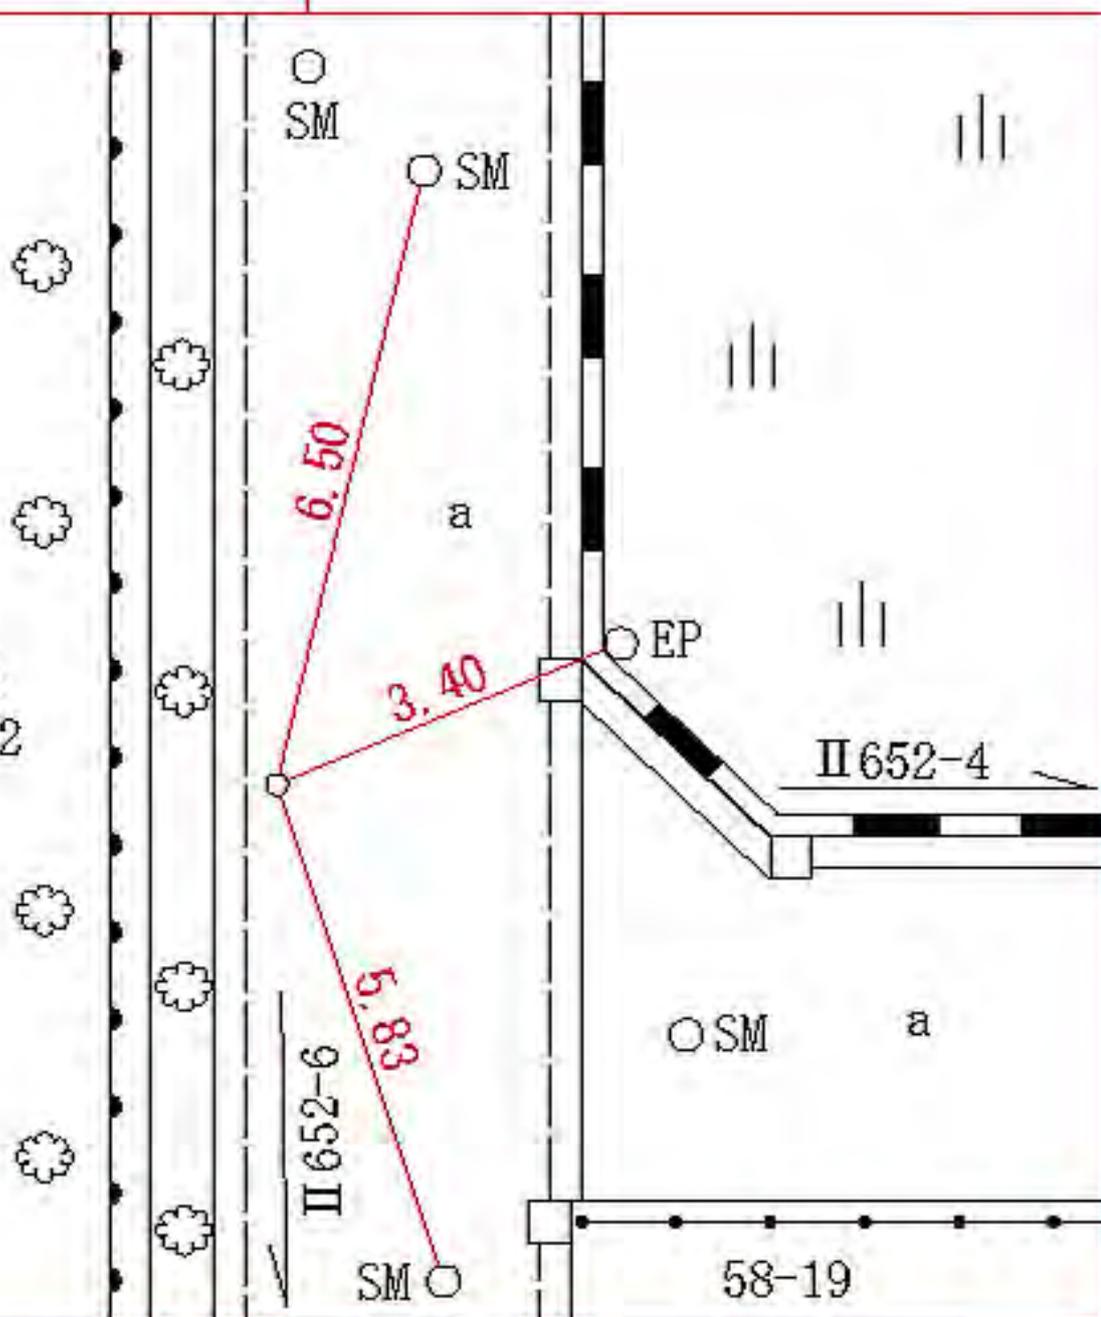

所在地

旭区上白根二丁目五七―一三番地先

標識ノ種類

金属標。鋏。木杭

キザミ

点番号

6

線番号

II 652

要 図



所在地

旭区上白根二丁目六三の二三番地先

標識ノ種類

金属標 ◦ 鋳 ◦ 木杭

キザミ

63-23

線番号


II 652

点番号

7

要

図

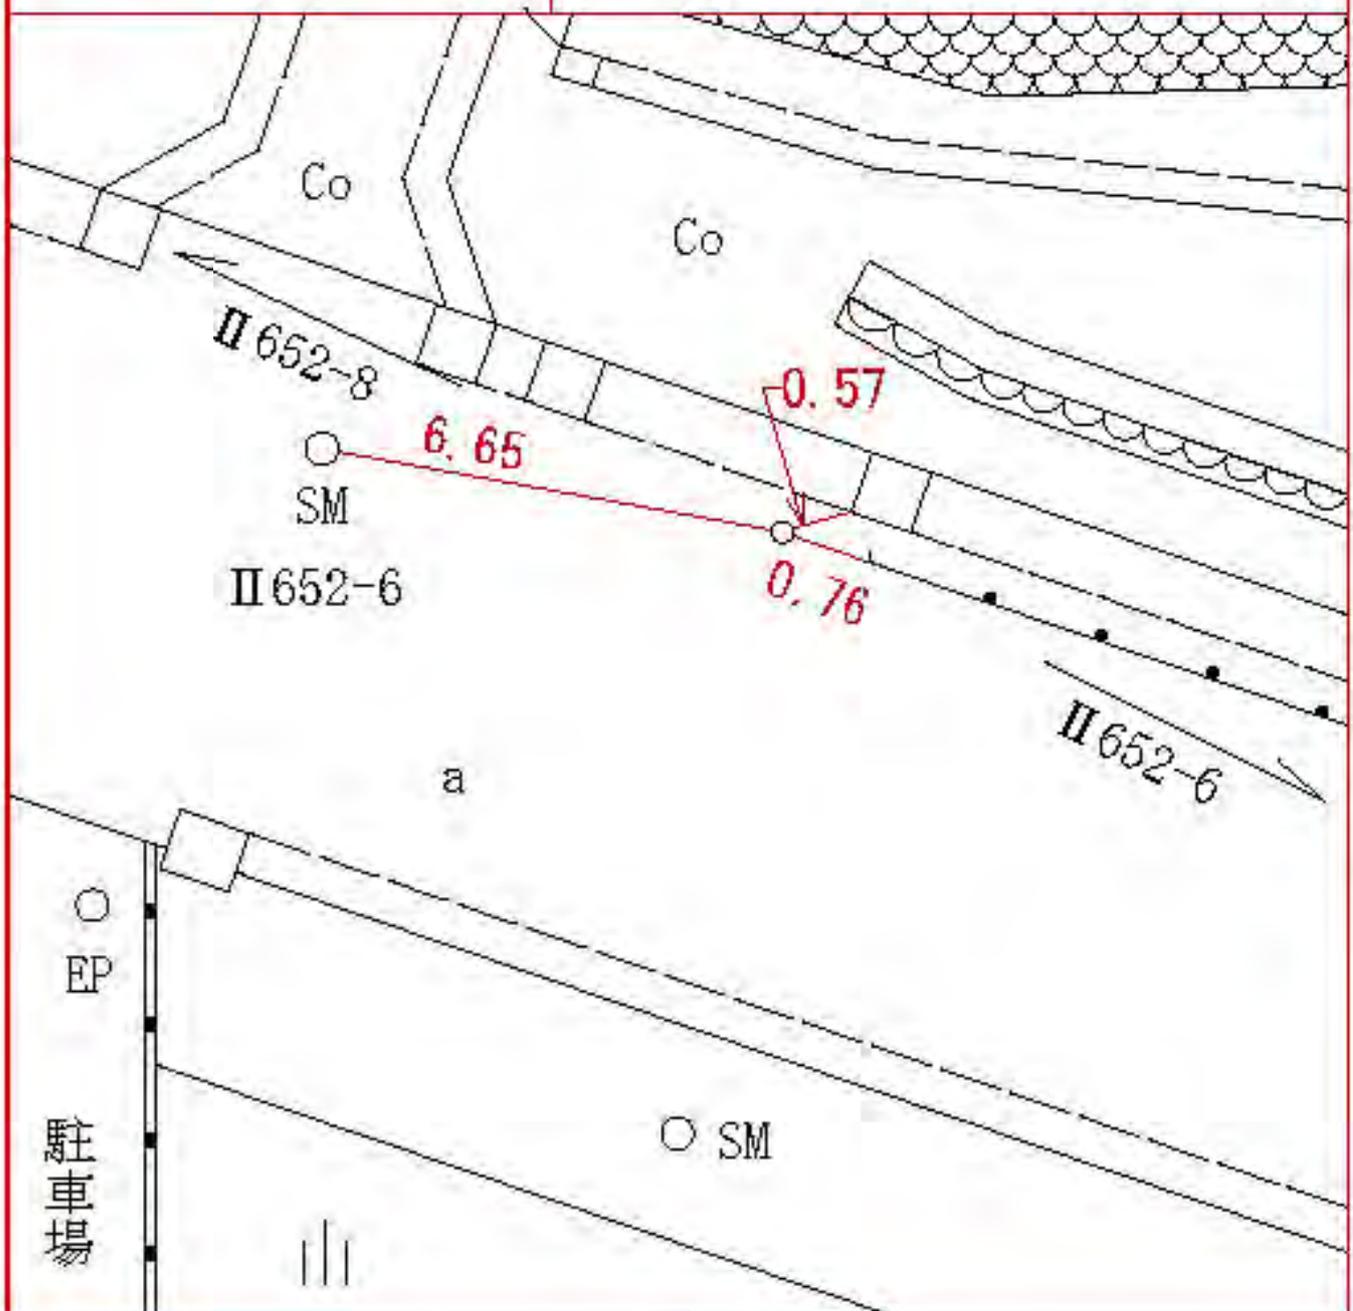

所在地

旭区上白根町九〇二番地先

標識ノ種類

金属標。鋏。木杭

キザミ


線番号

II 652

点番号

9

要 図

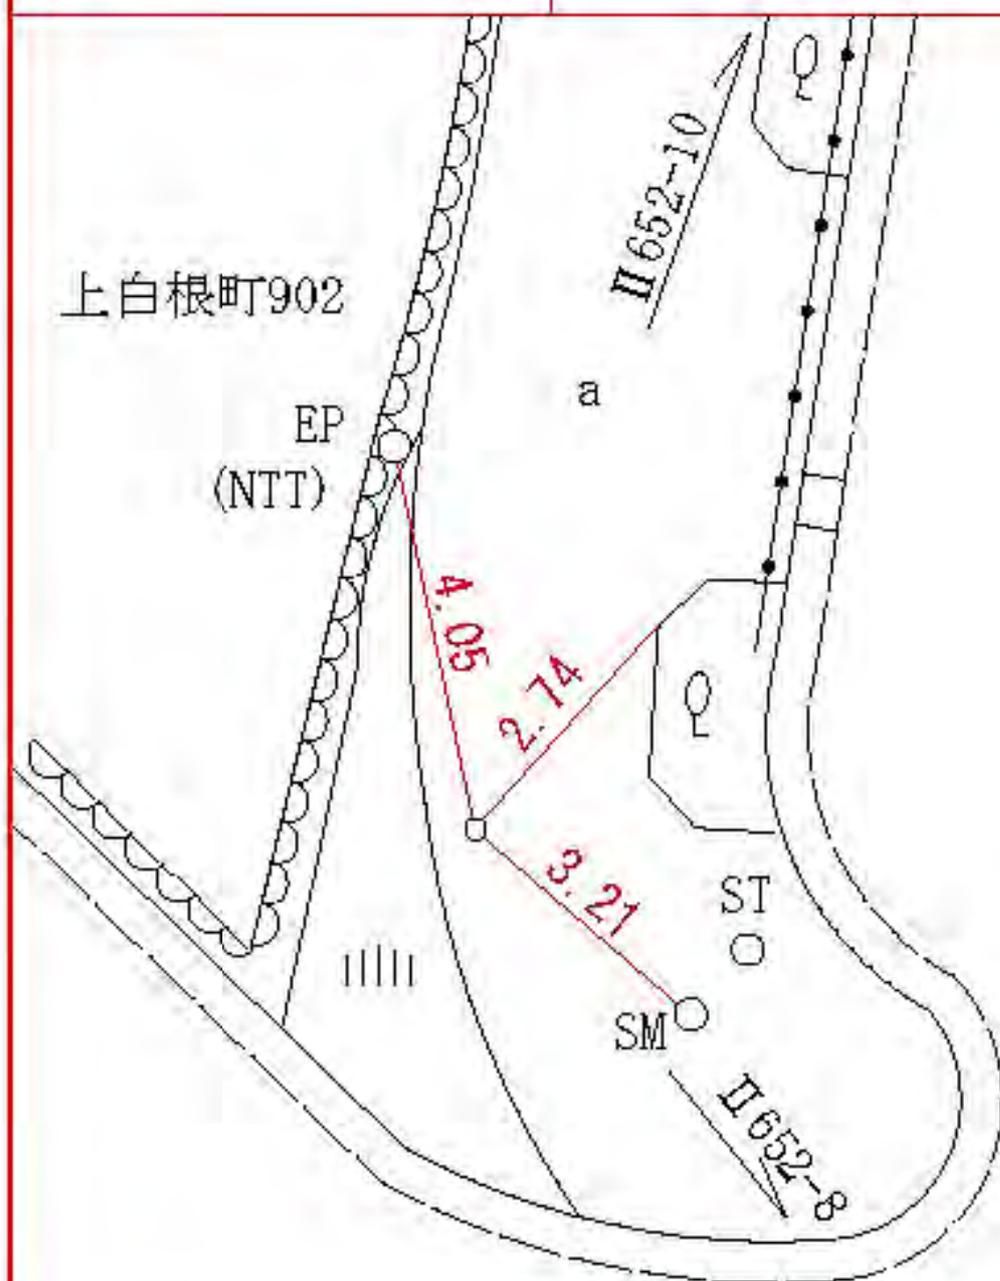

線
番
号

点
番
号

標 識 ノ 種 類

所
在
地

Ⅱ 652

10


金属標 ○ 鋏 ○ 木杭

旭区上白根町九〇三番地先

要

図

キザミ

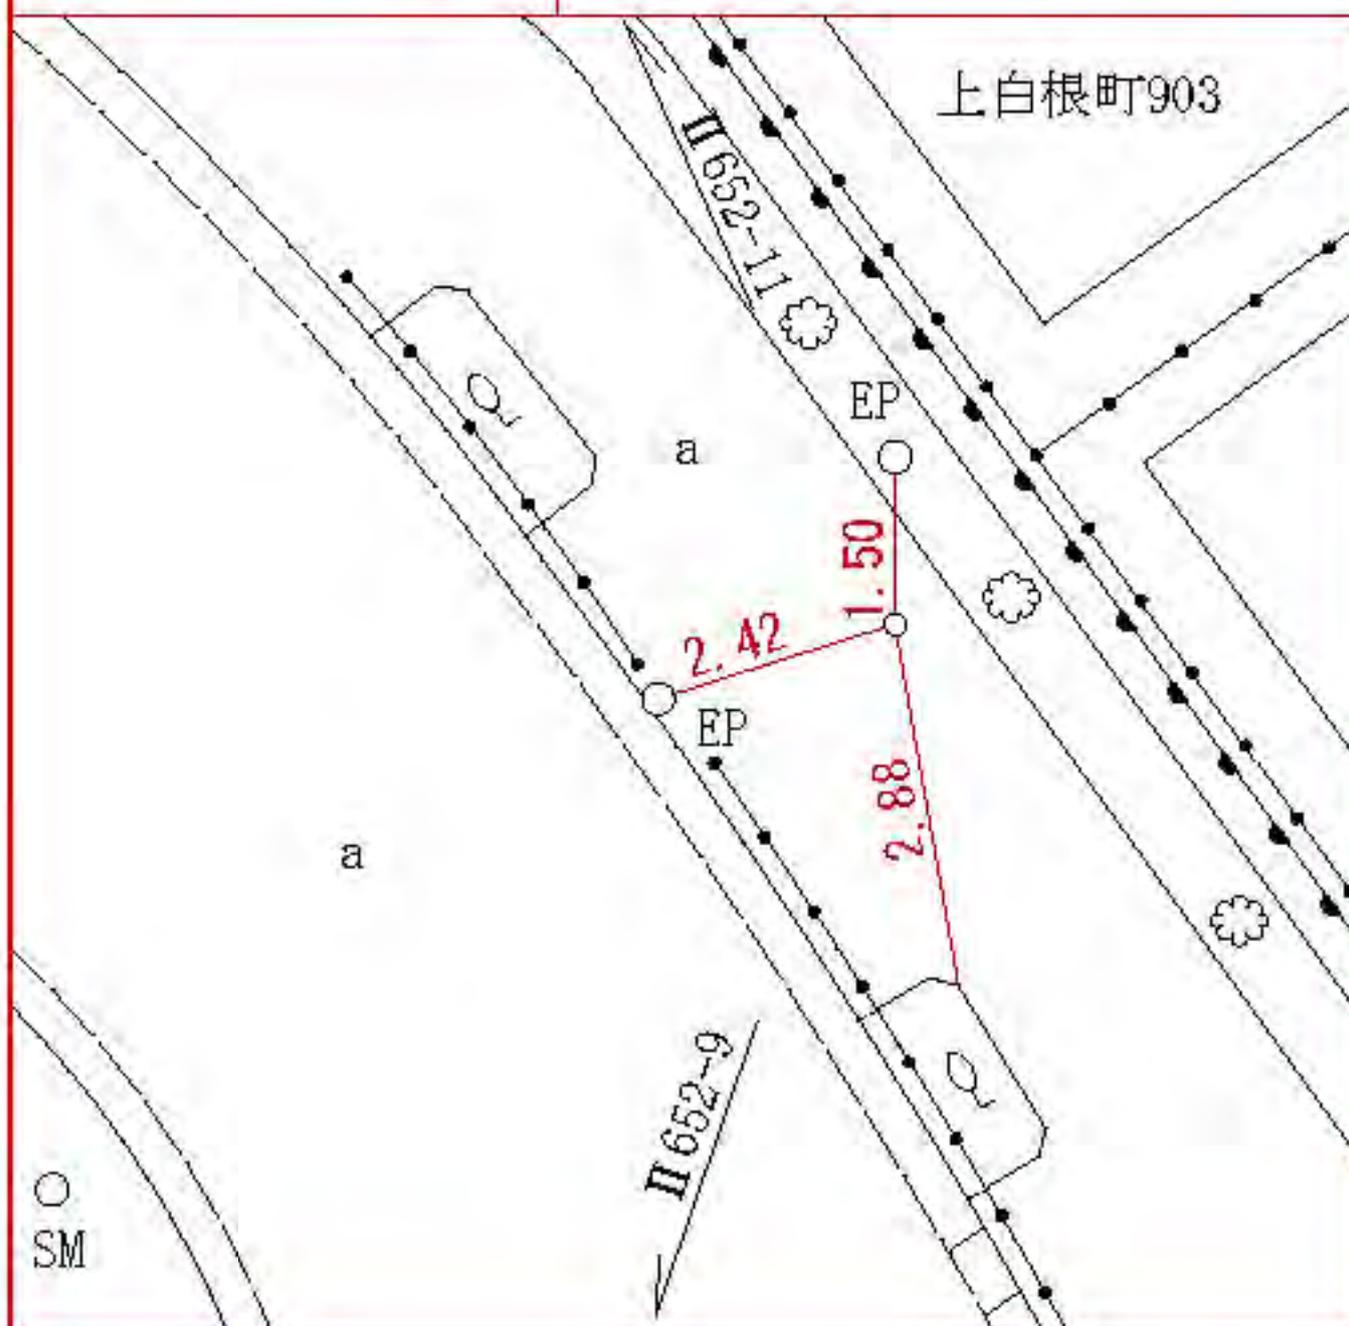

所在地

旭区上白根町九〇一番地先

標識ノ種類

金属標。鋌。木杭

キザミ

線番号

II 652

点番号

11

要 図



所在地

旭区上白根町七九五番地先

標識ノ種類

金属標 ◦ 鋌 ◦ 木杭

キザミ

線番号

II 652

点番号

12


要 図



線番号	点番号	標識ノ種類	所在地
-----	-----	-------	-----

II 652	13	金属標 。鋸。木杭	旭区上白根町八九一番地先
--------	----	---	--------------

要図	キザミ	
----	-----	--

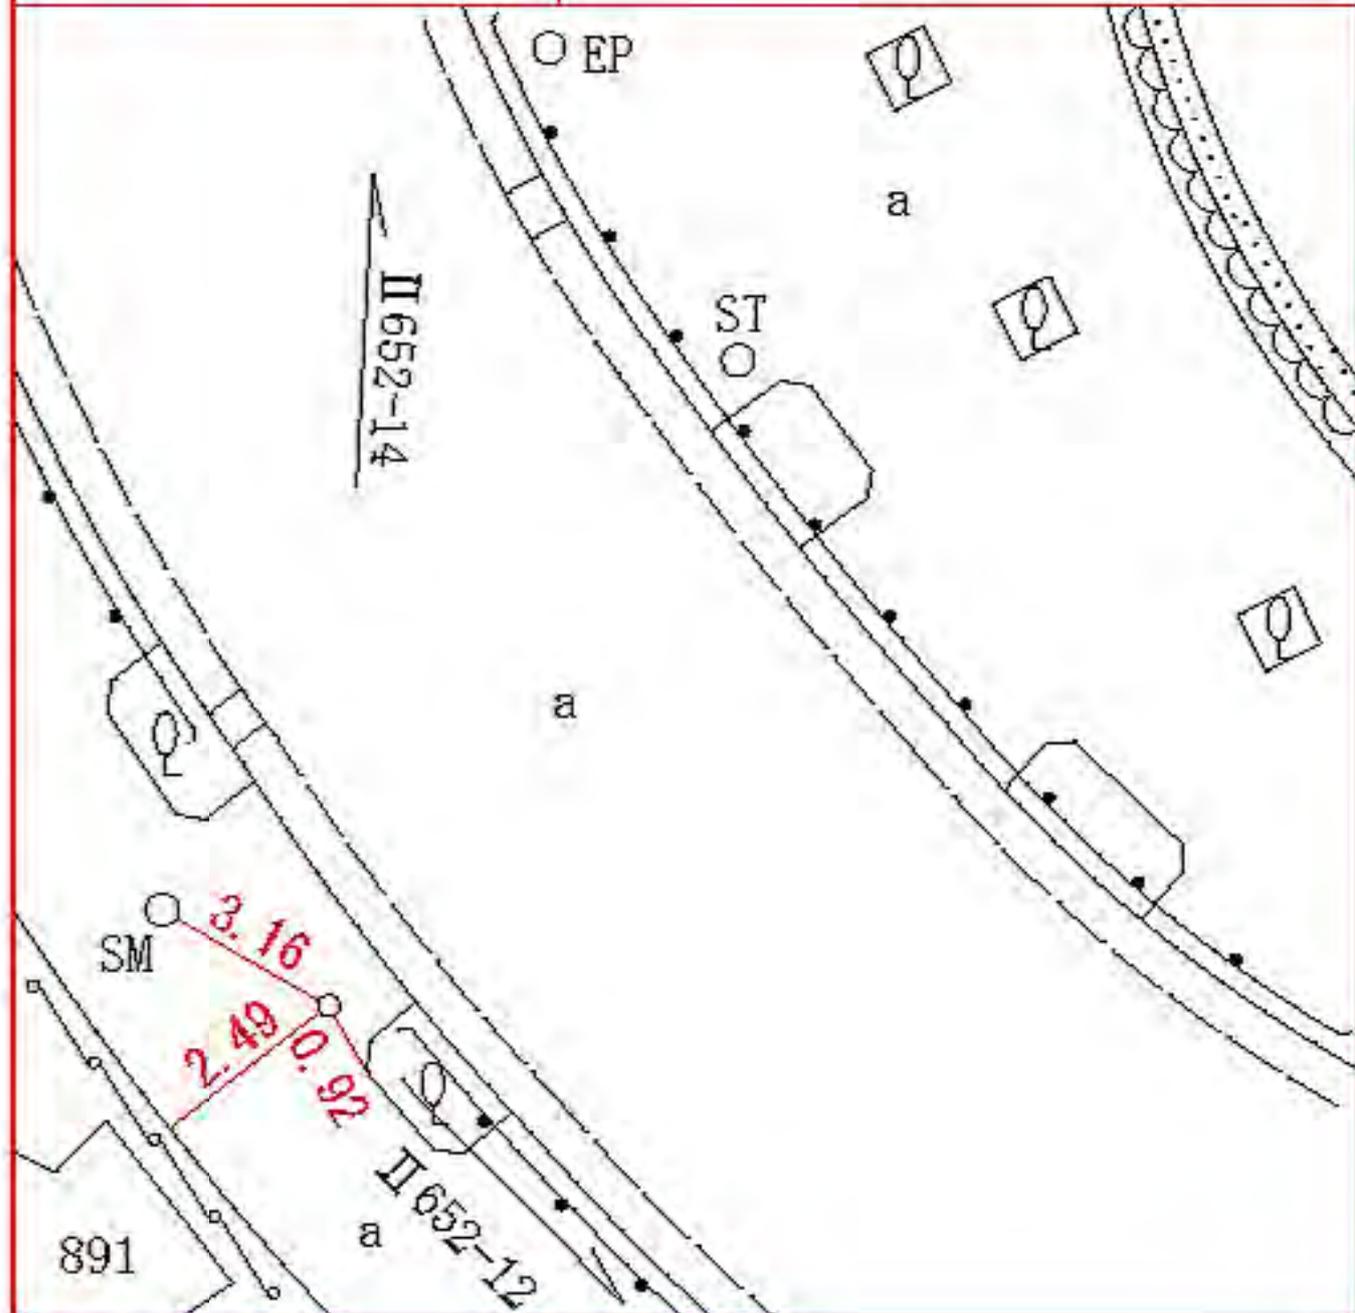

線
番
号

点
番
号

標 識 ノ 種 類

所
在
地

Ⅱ 652

14


金属標 ◦ 鋏 ◦ 木杭

旭区上白根町七九五番地先

要

図

キザミ

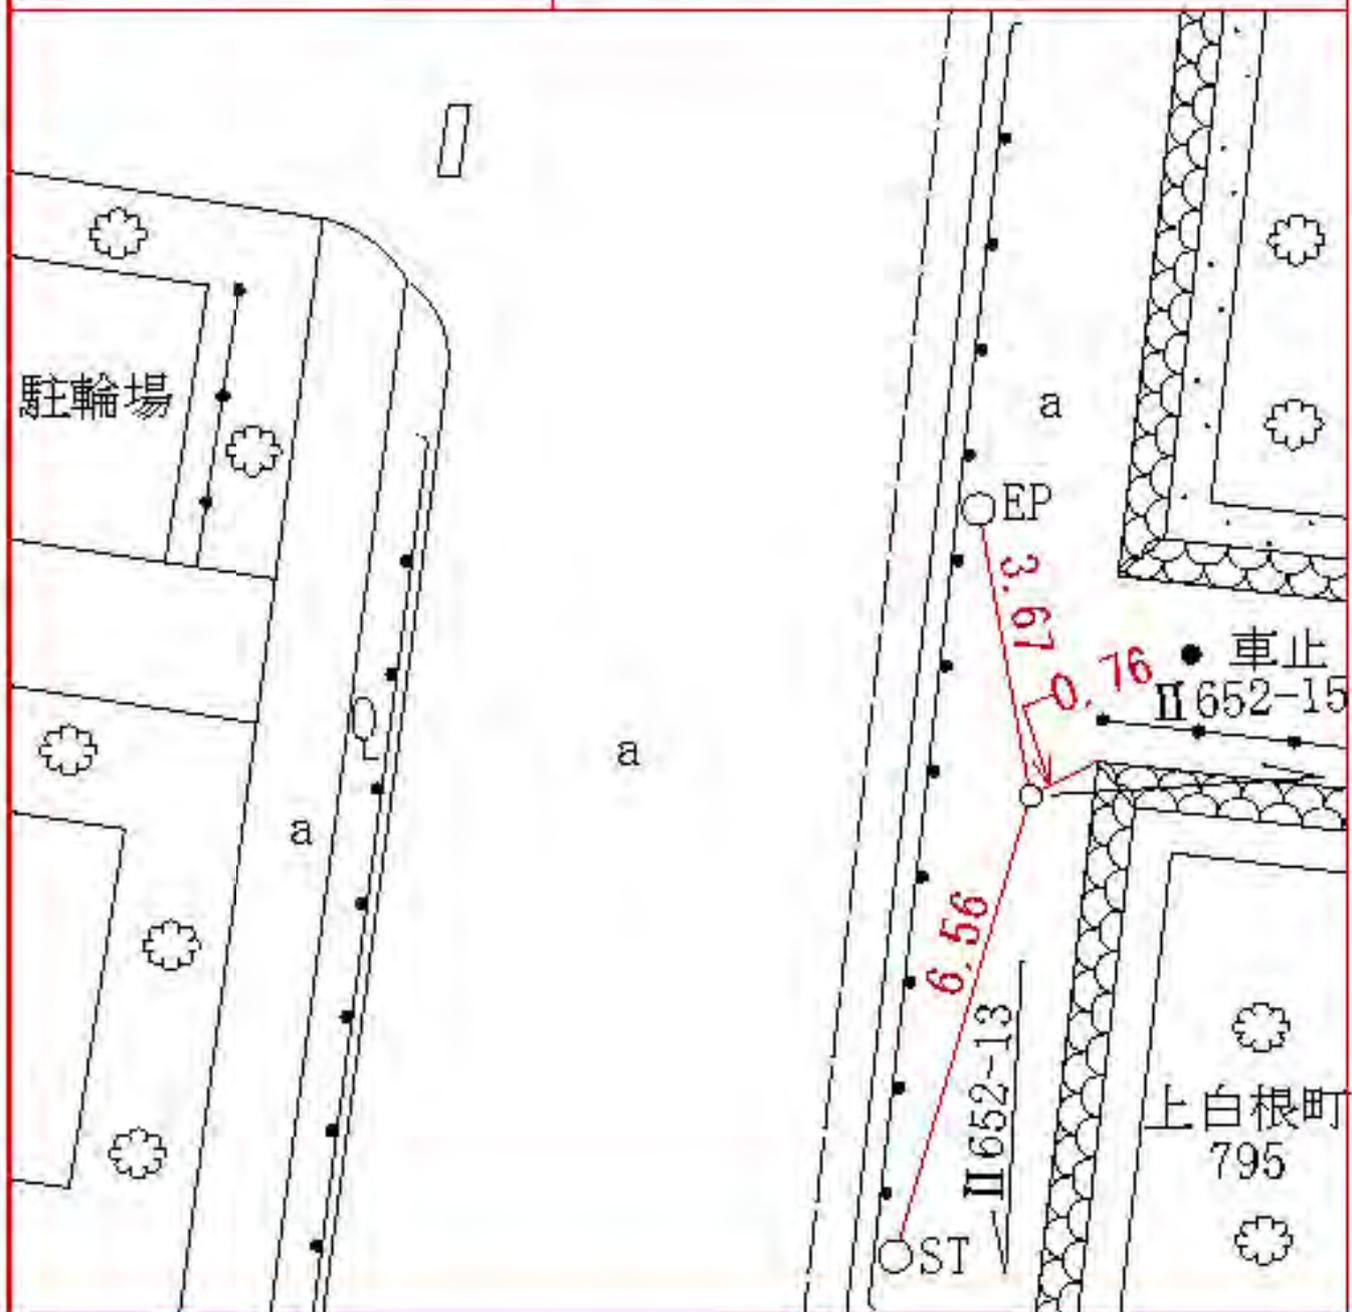

所在地

旭区上白根町七九五番地先

標識ノ種類

金属標 ◦ 鋏 ◦ 木杭

キザミ


点番号

15

線番号

II 652

要 図

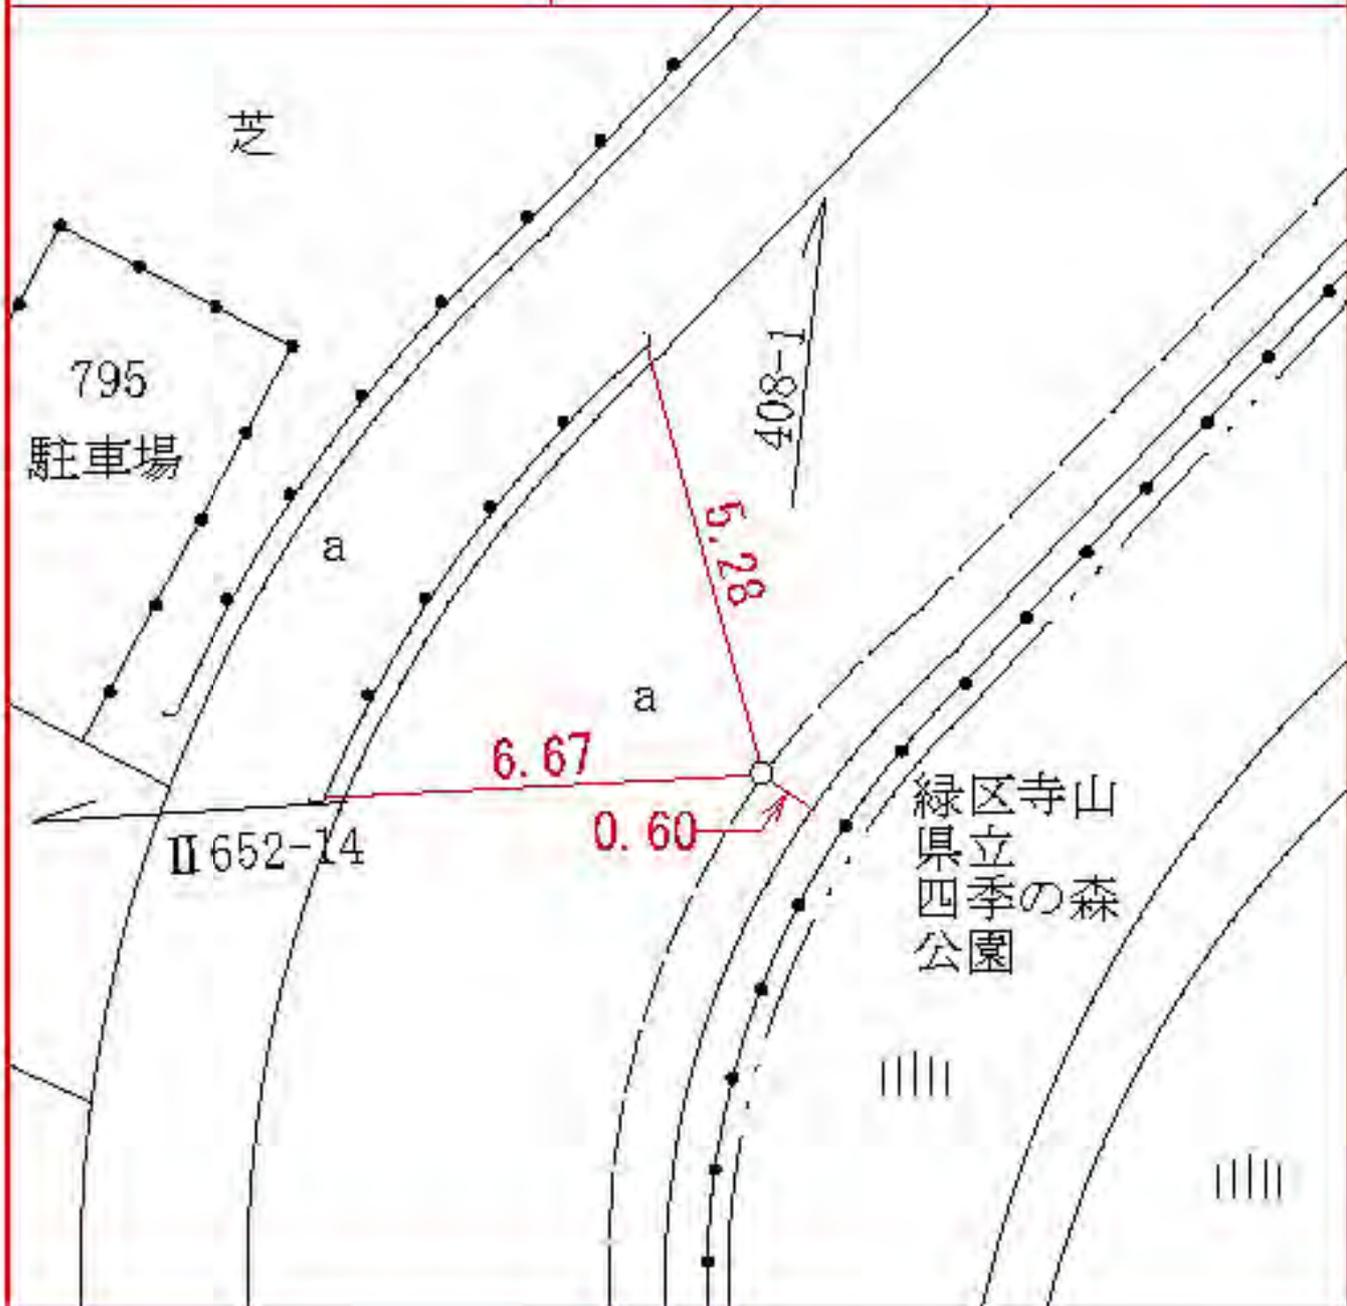

線
番
号

点
番
号

標 識 ノ 種 類

所
在
地

Ⅱ 652

16


金属標 ◦ 鋏 ◦ 木杭

要 図

キザミ

旭区上白根町九八二―七番地先

ファミリーゴルフ
上白根町982-7

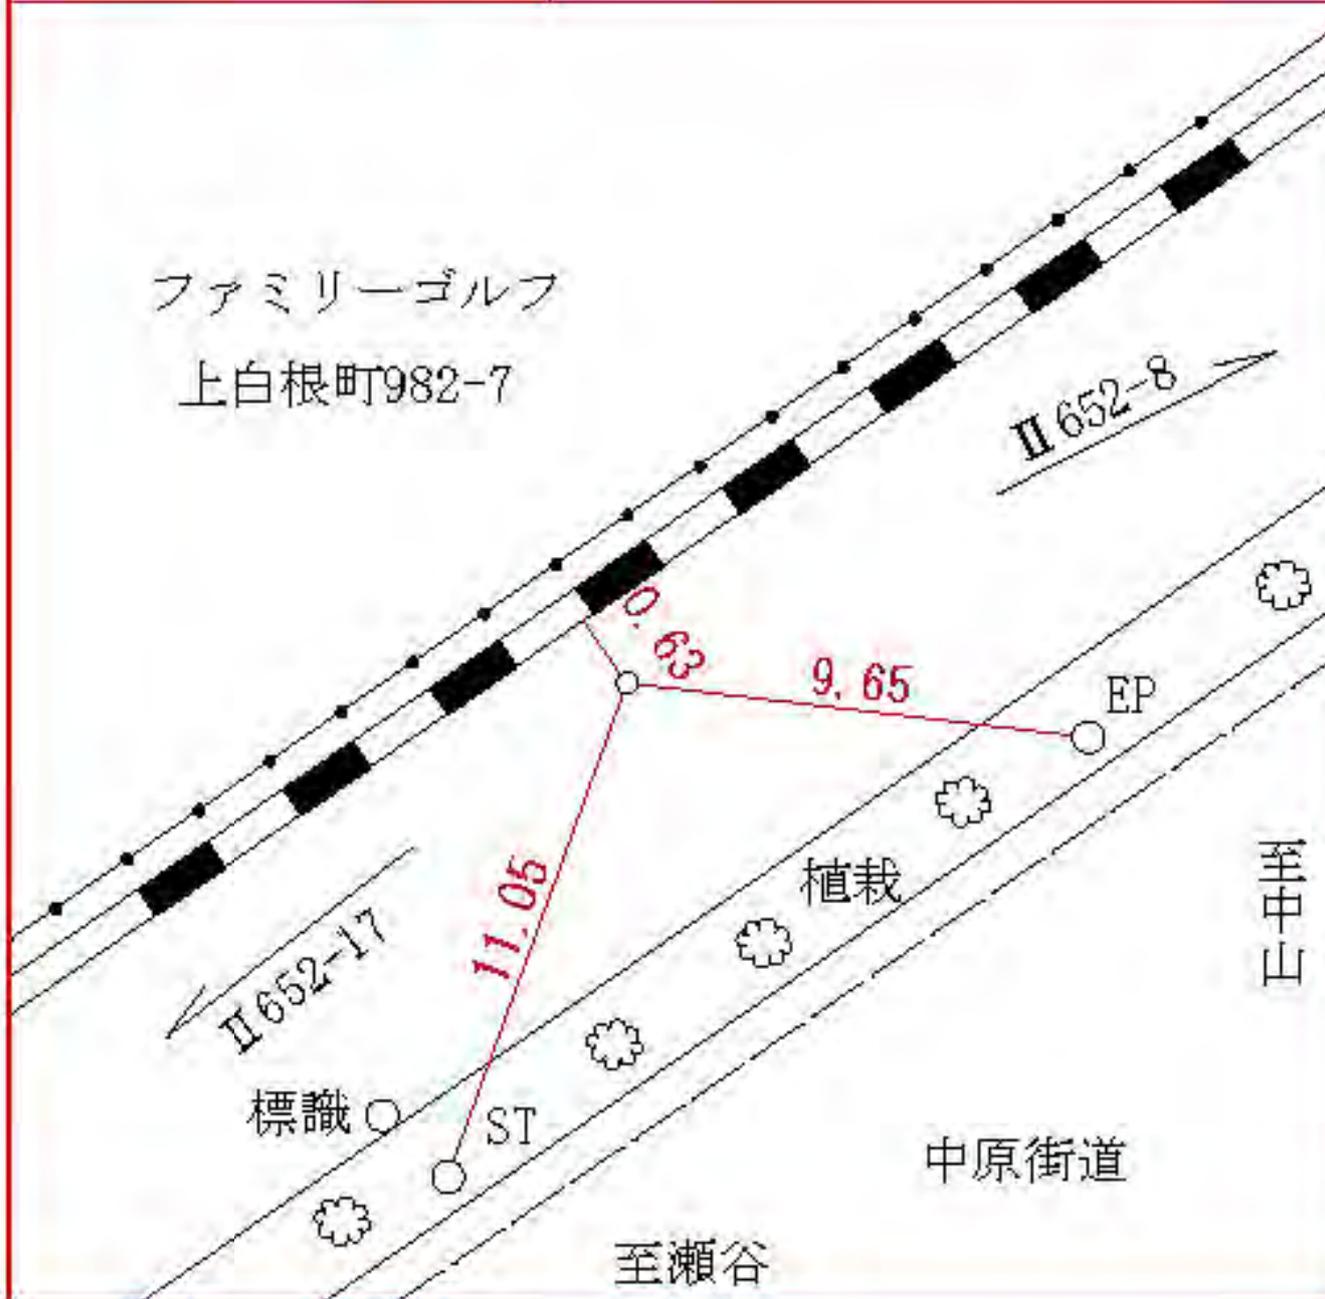

所在地

旭区上白根町一一四一番地先

標識ノ種類

金属標。鋏。木杭

点番号


17

線番号

II 652

キザミ

要 図

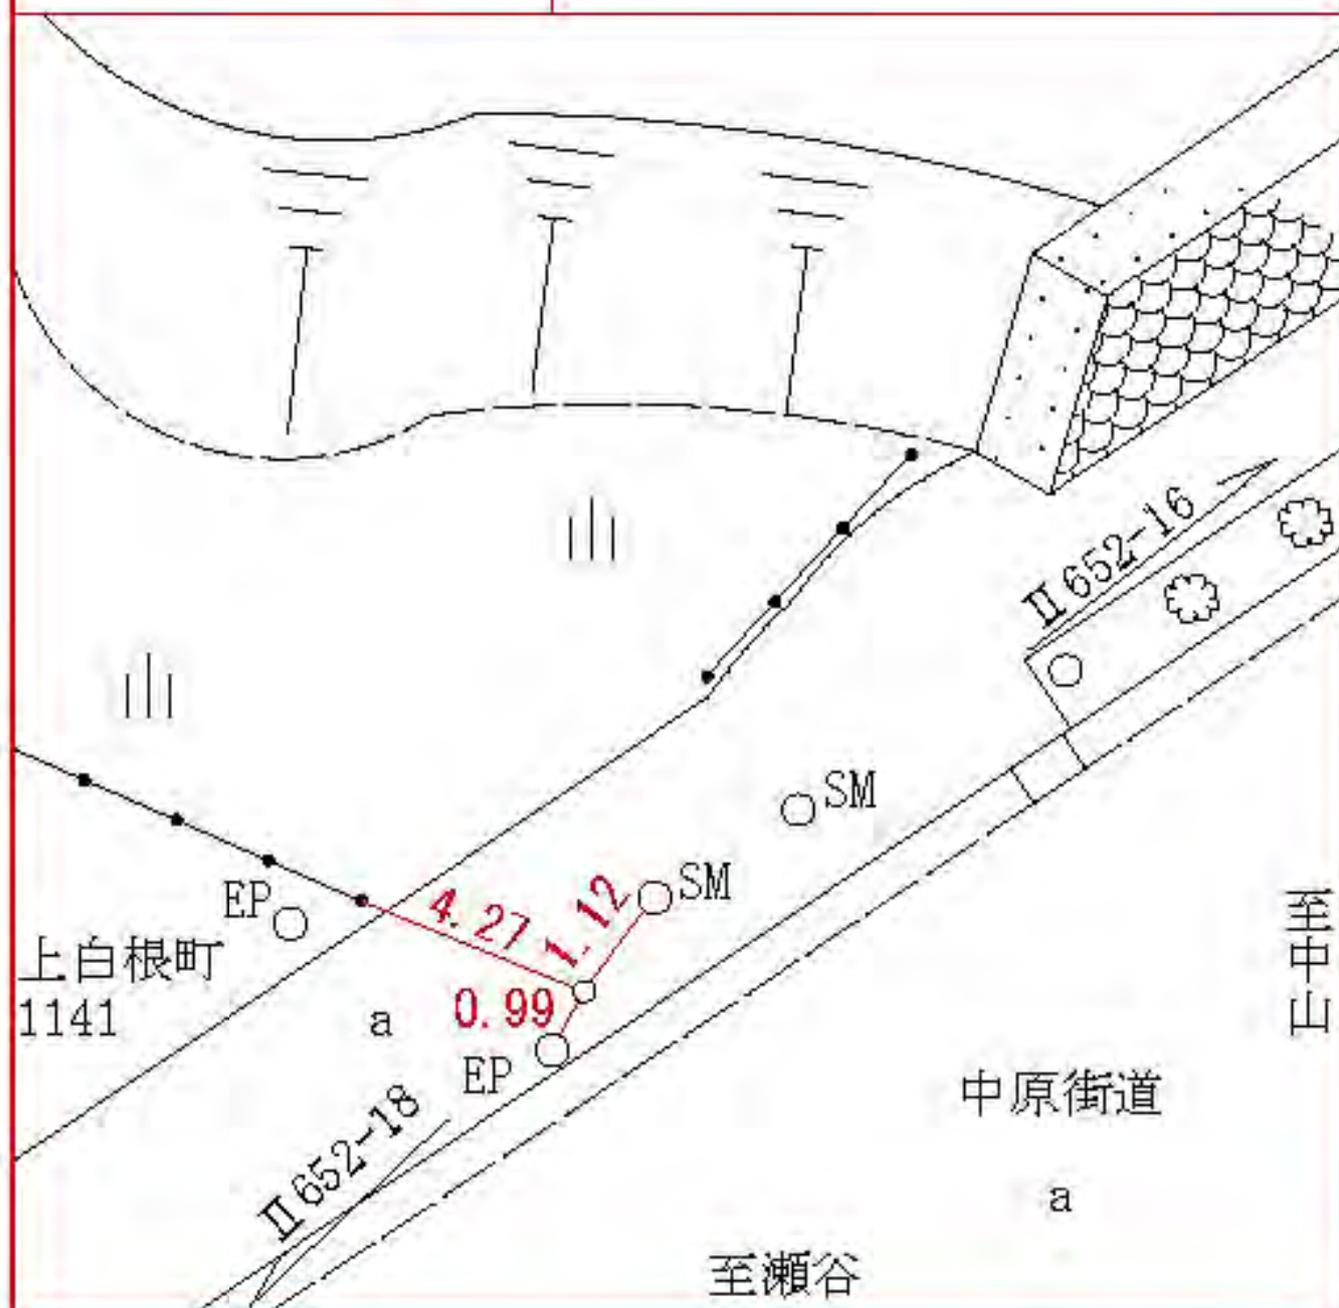

所在地

旭区上白根町一〇七―四番地先

標識ノ種類

金属標。鋌。木杭

点番号

18

線番号

II 652

キザミ

要 図



線
番
号

点
番
号

標 識 ノ 種 類

所 在 地

Ⅱ 652

19


金属標 ◦ 鋏 ◦ 木杭

旭区上白根町二一〇七番地先

要

図

キザミ

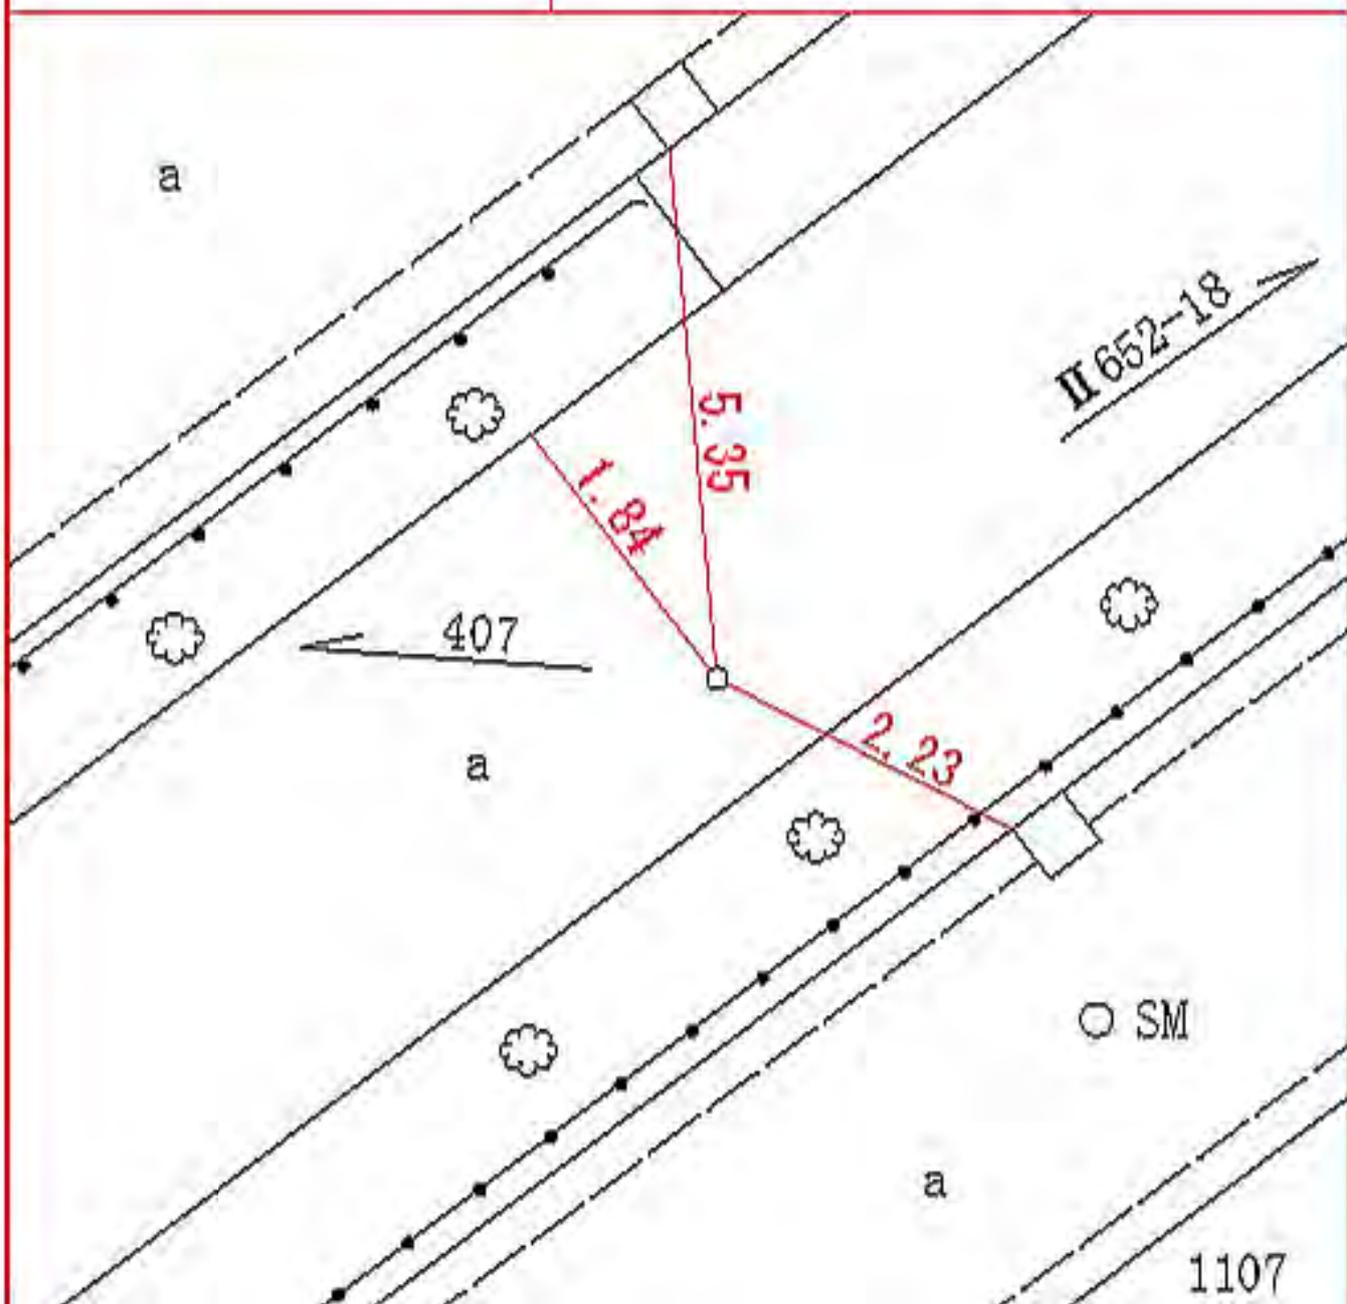

所在地

西区霞ヶ丘

五六番地先

標識ノ種類

金属標。鋏。木杭

キザミ


点番号

1

線番号

II 653

要 図

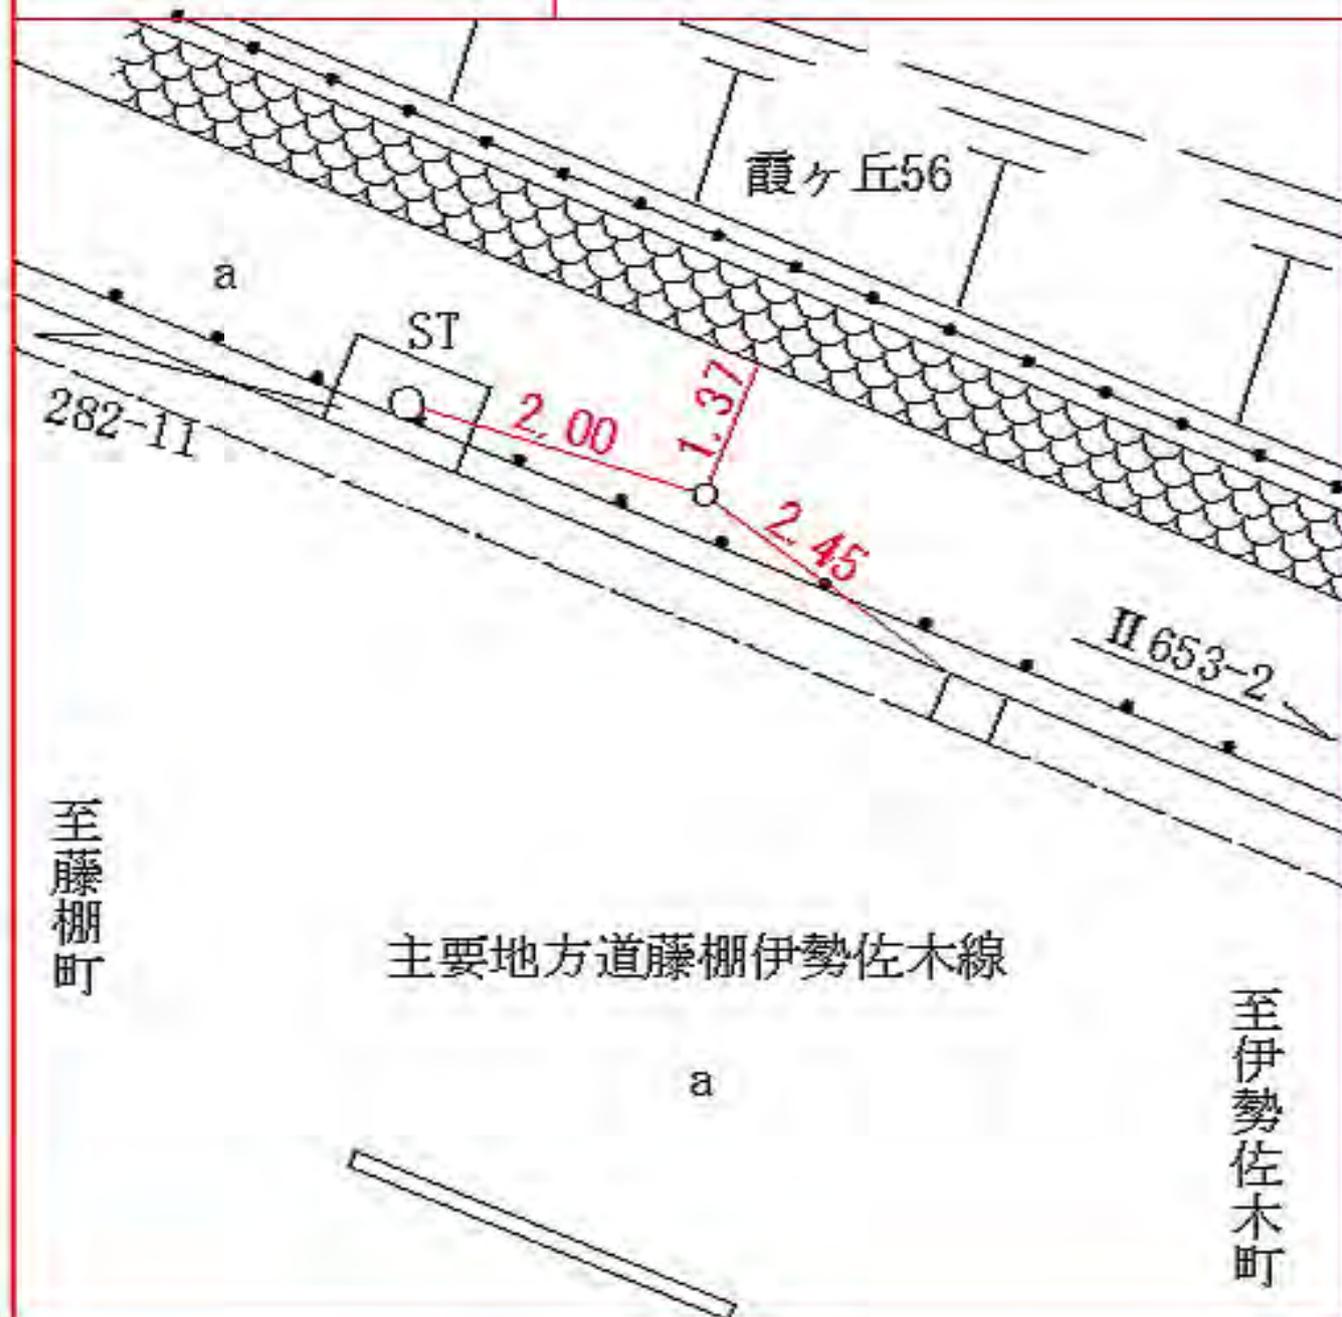

所在地

西区霞ヶ丘
八番地先

標識ノ種類

金属標 ◯ 鋌 ◯ 木杭

キザミ


線番号

II 653

点番号

2

要 図

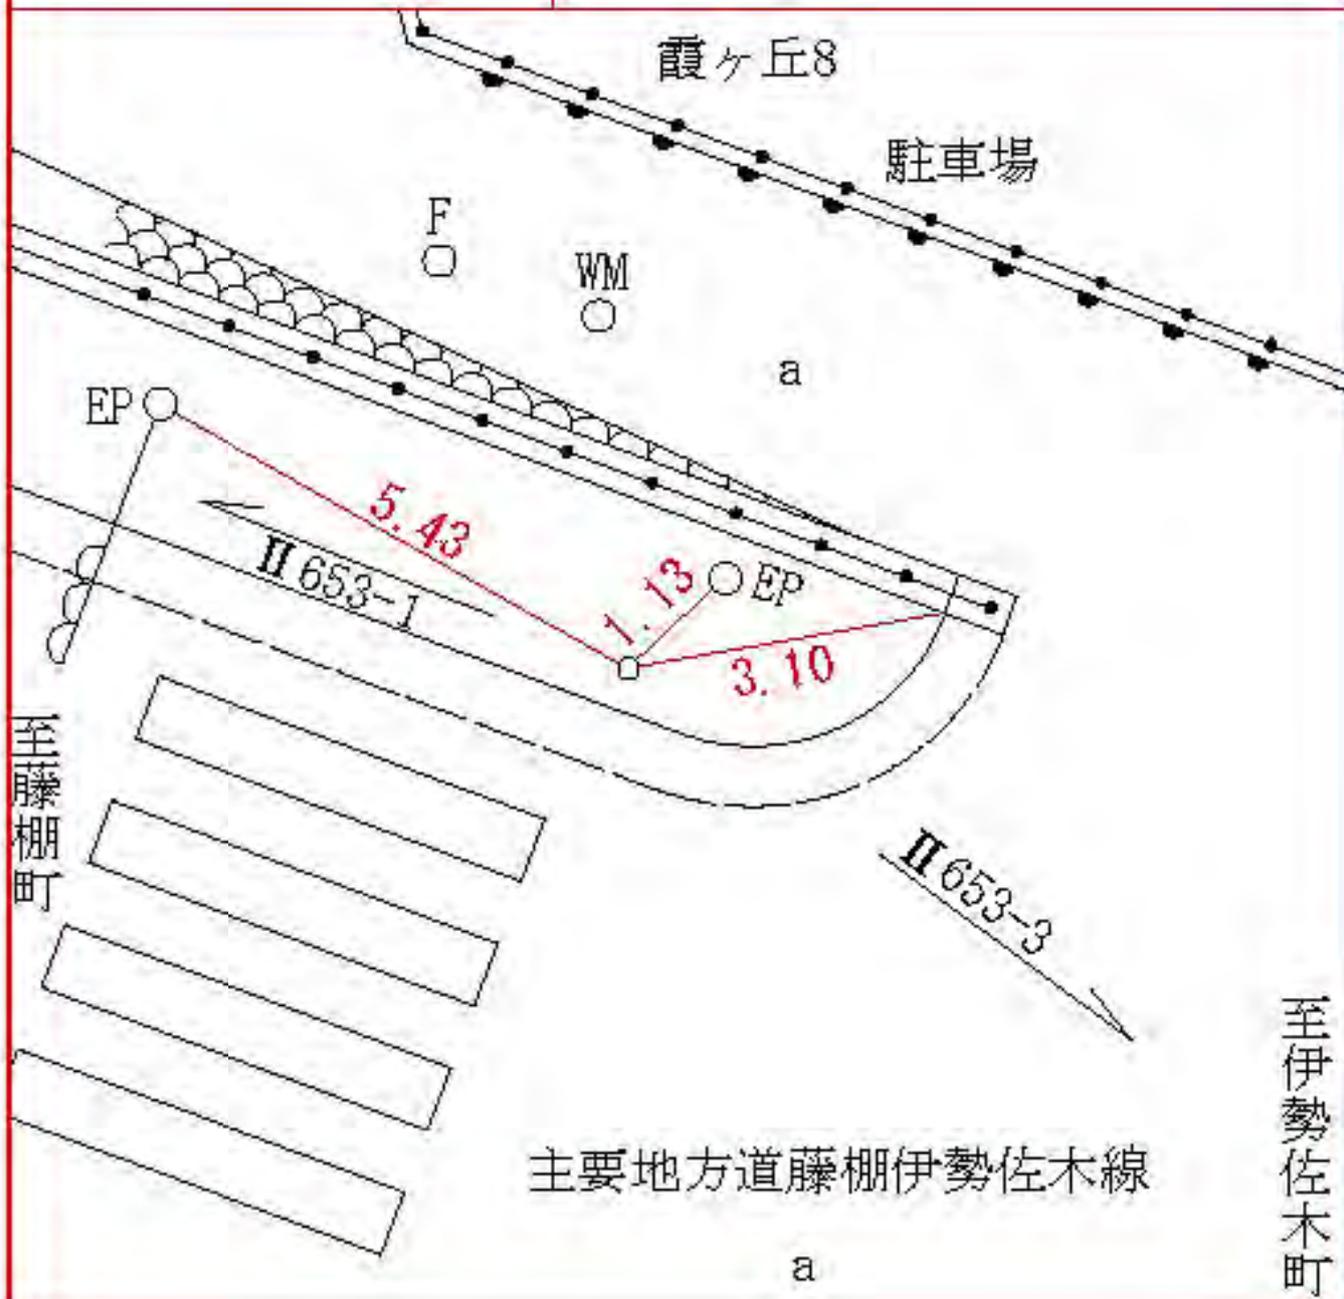

所在地

西区赤門町二丁目一九番地先

標識ノ種類

金属標。鋸。木杭

点番号


4

線番号

II 653

キザミ

要 図

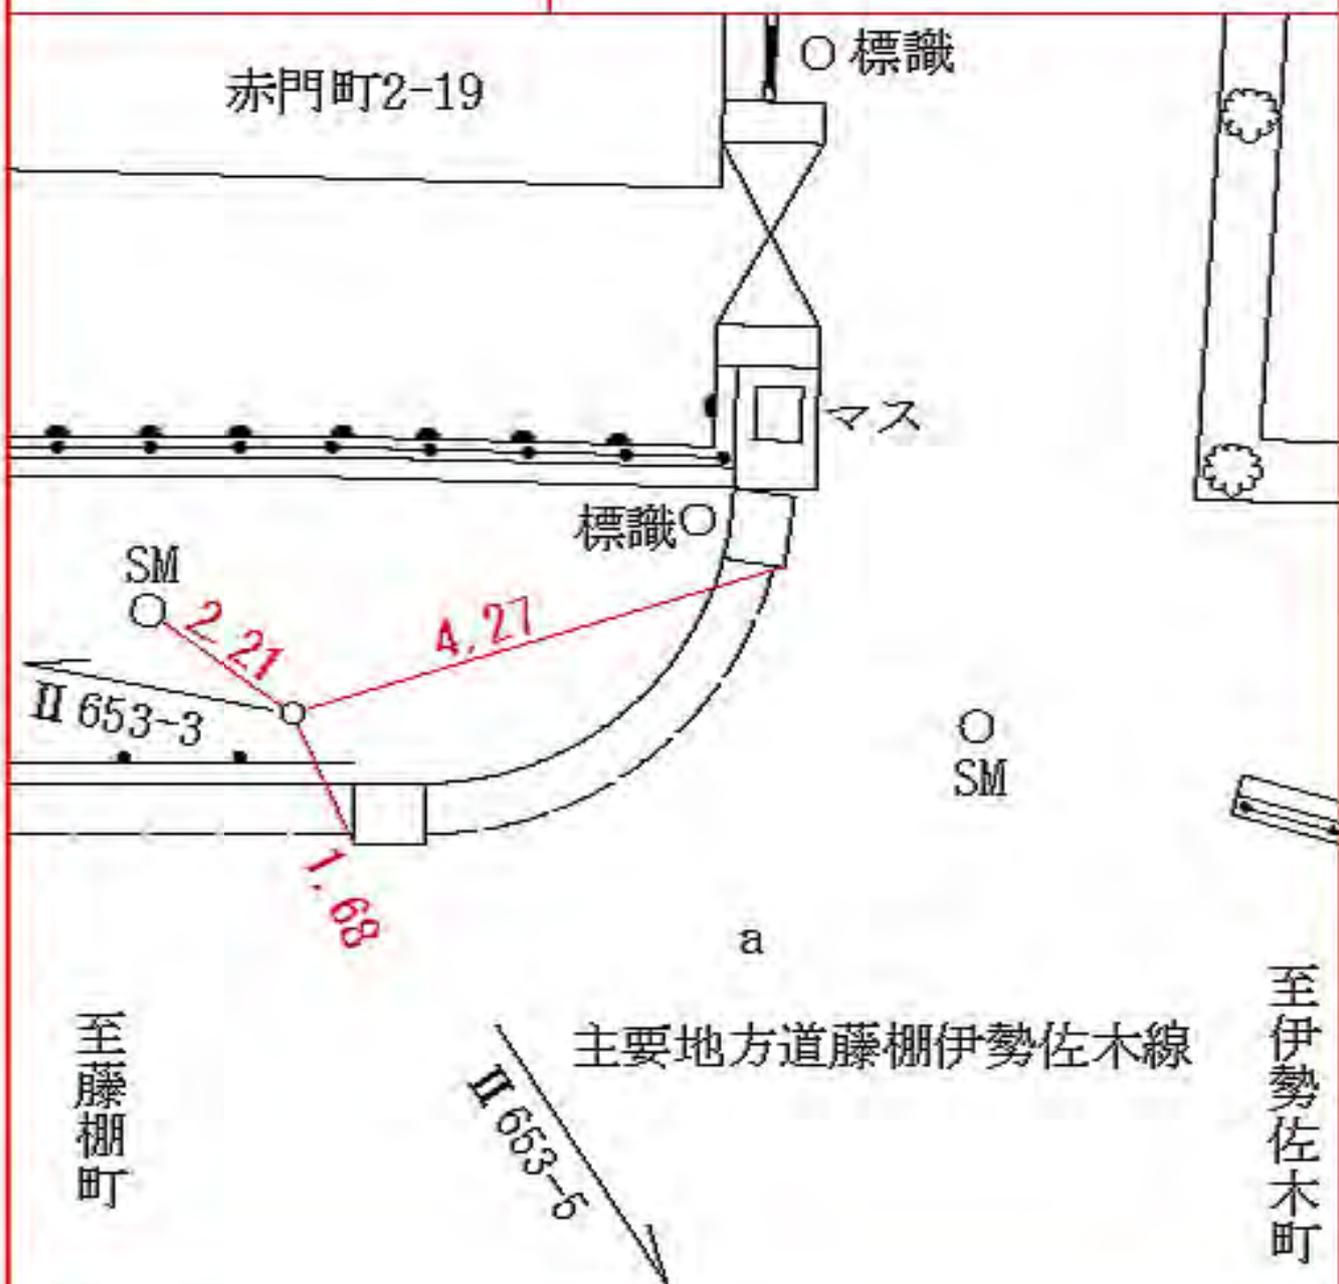

所在地

南区前里町一丁目二〇番地先

標識ノ種類

金属標。鋏。木杭

点番号

5

線番号

II 653

キザミ

要 図



所在地

南区前里町二丁目二七番地先

標識ノ種類

金属標 ◦ 鋏 ◦ 木杭

点番号


6

線番号

II 653

キザミ

要 図

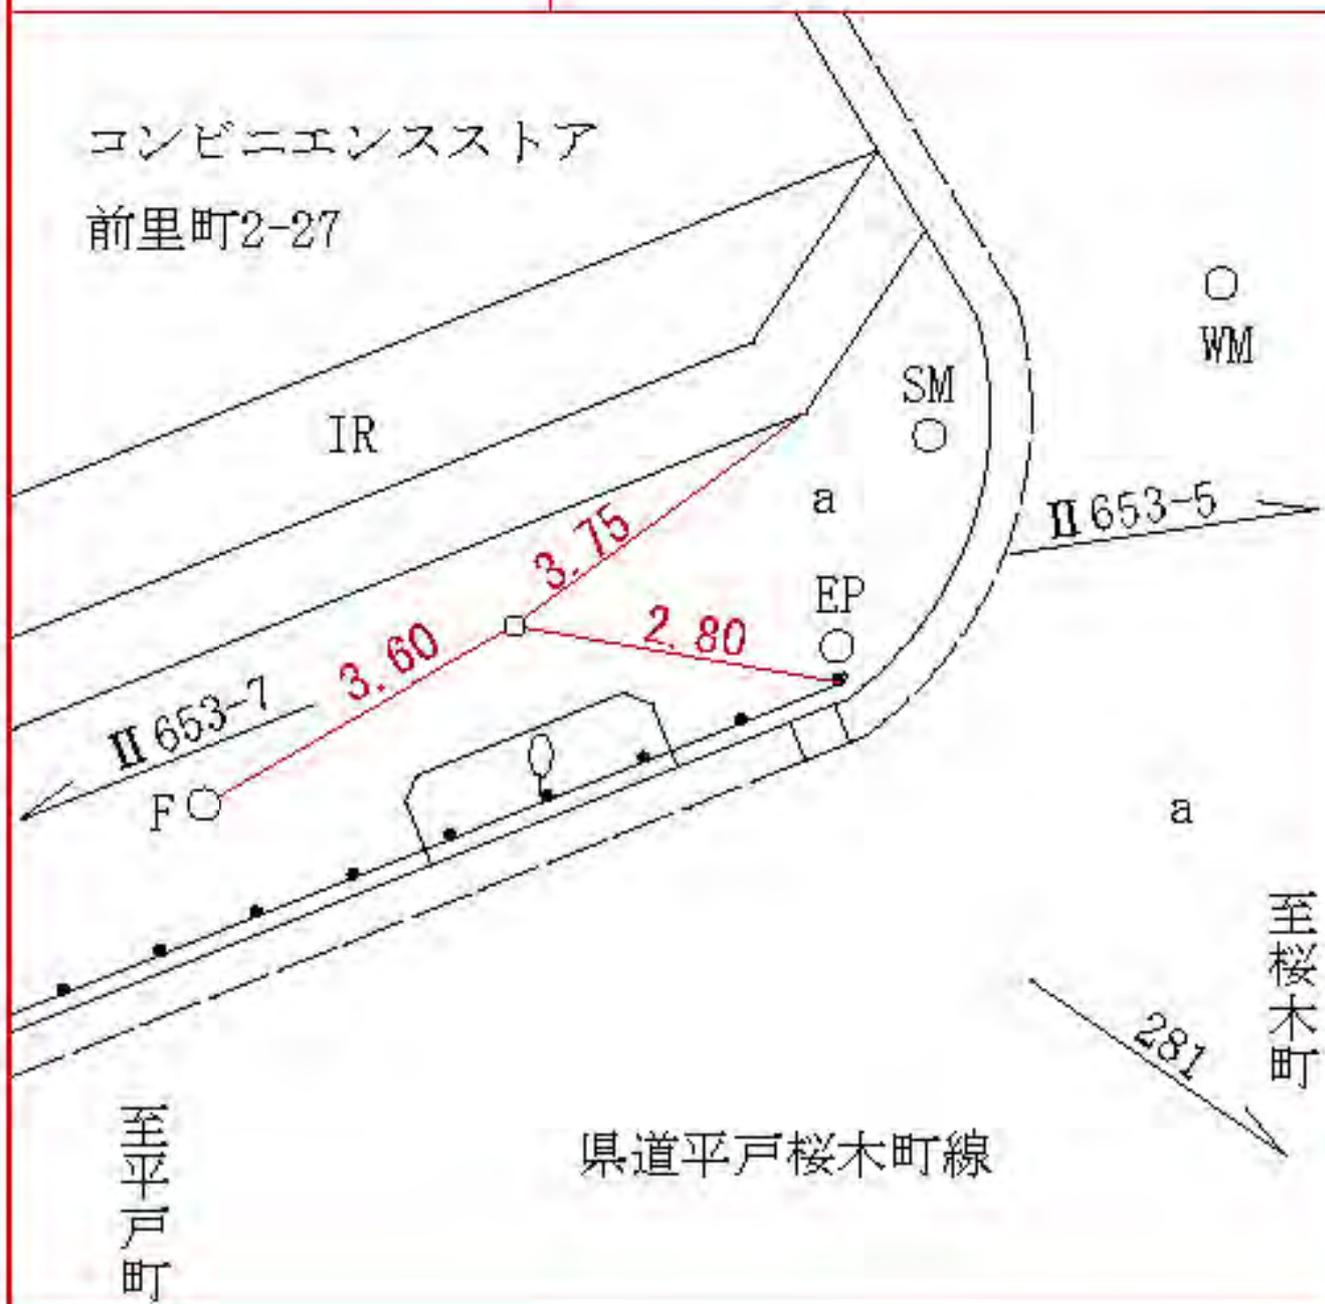

所在地

南区前里町四丁目八九番地先

標識ノ種類

金属標 ◦ 鋌 ◦ 木杭

点番号

8

線番号

II 653

キザミ

要 図



線番号	点番号	標識の種類	所在地
Ⅱ 653	11	金属標 ◦ 鋌 ◦ 木杭 キザミ	南区南太田一丁目二七番地先
要 図			
<p>南太田1-27</p> <p>SM</p> <p>EM</p> <p>EP</p> <p>a</p> <p>Ⅱ653-10</p> <p>Ⅱ653-12</p> <p>県道平戸桜木町線</p>			

線
番
号

点
番
号

標 識 ノ 種 類

所 在 地

Ⅱ 653

12

金属標 ◦ 鋸 ◦ 木杭


南区南太田一丁目二五番地先

要 図

キザミ



線番号	点番号	標識ノ種類	所在地
Ⅱ 653	13	金属標。鋸。木杭 キザミ	南区南太田二丁目一番地先
要 図			

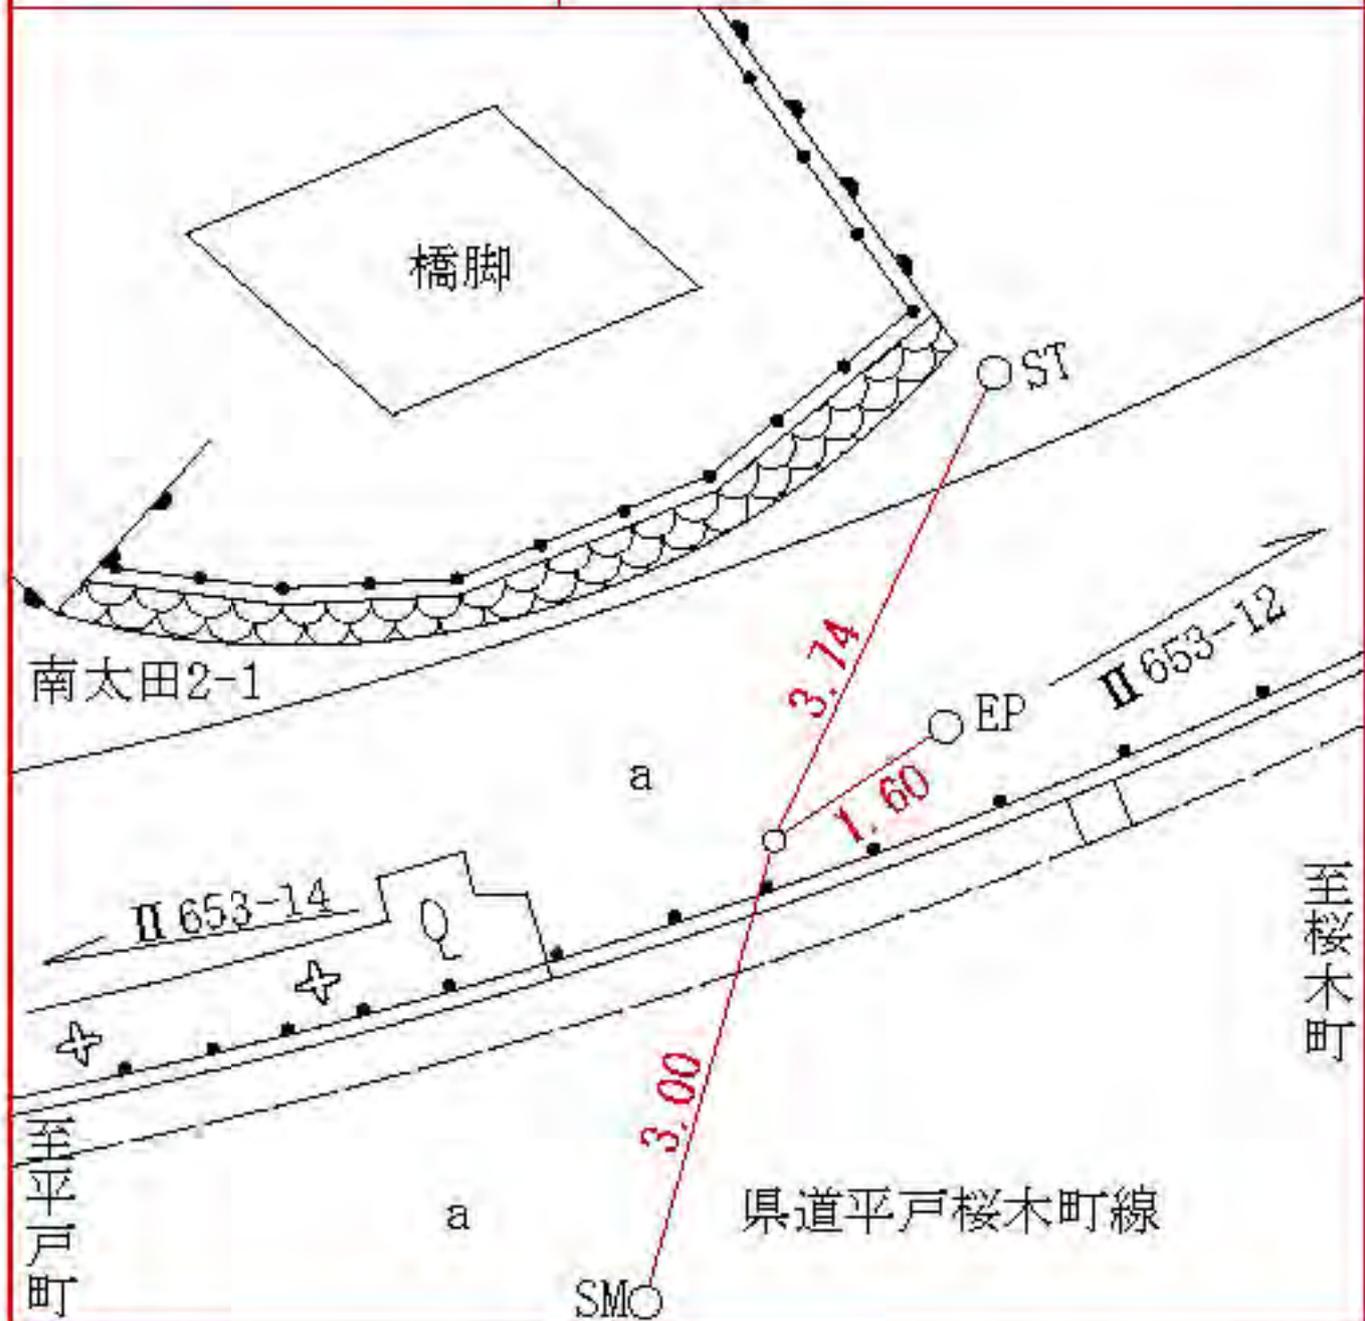

線
番
号

点
番
号

標 識 ノ 種 類

所
在
地

Ⅱ 653

14

金属標 ◦ 鋏 ◦ 木杭

要

図

キザミ

南区南太田二丁目一四六番地先

ルビーハイム
南太田2-146

SM

7.18

8.23

Ⅱ 653-13

5.46

283-1

至
平
戸
町

県道平戸桜木町線

至
桜
木
町

線
番
号

点
番
号

標 識 ノ 種 類

所 在 地

Ⅱ 653

15


金属標 ◦ 鋌 ◦ 木杭

南区日枝町二丁目四七番地先

要

図

キザミ

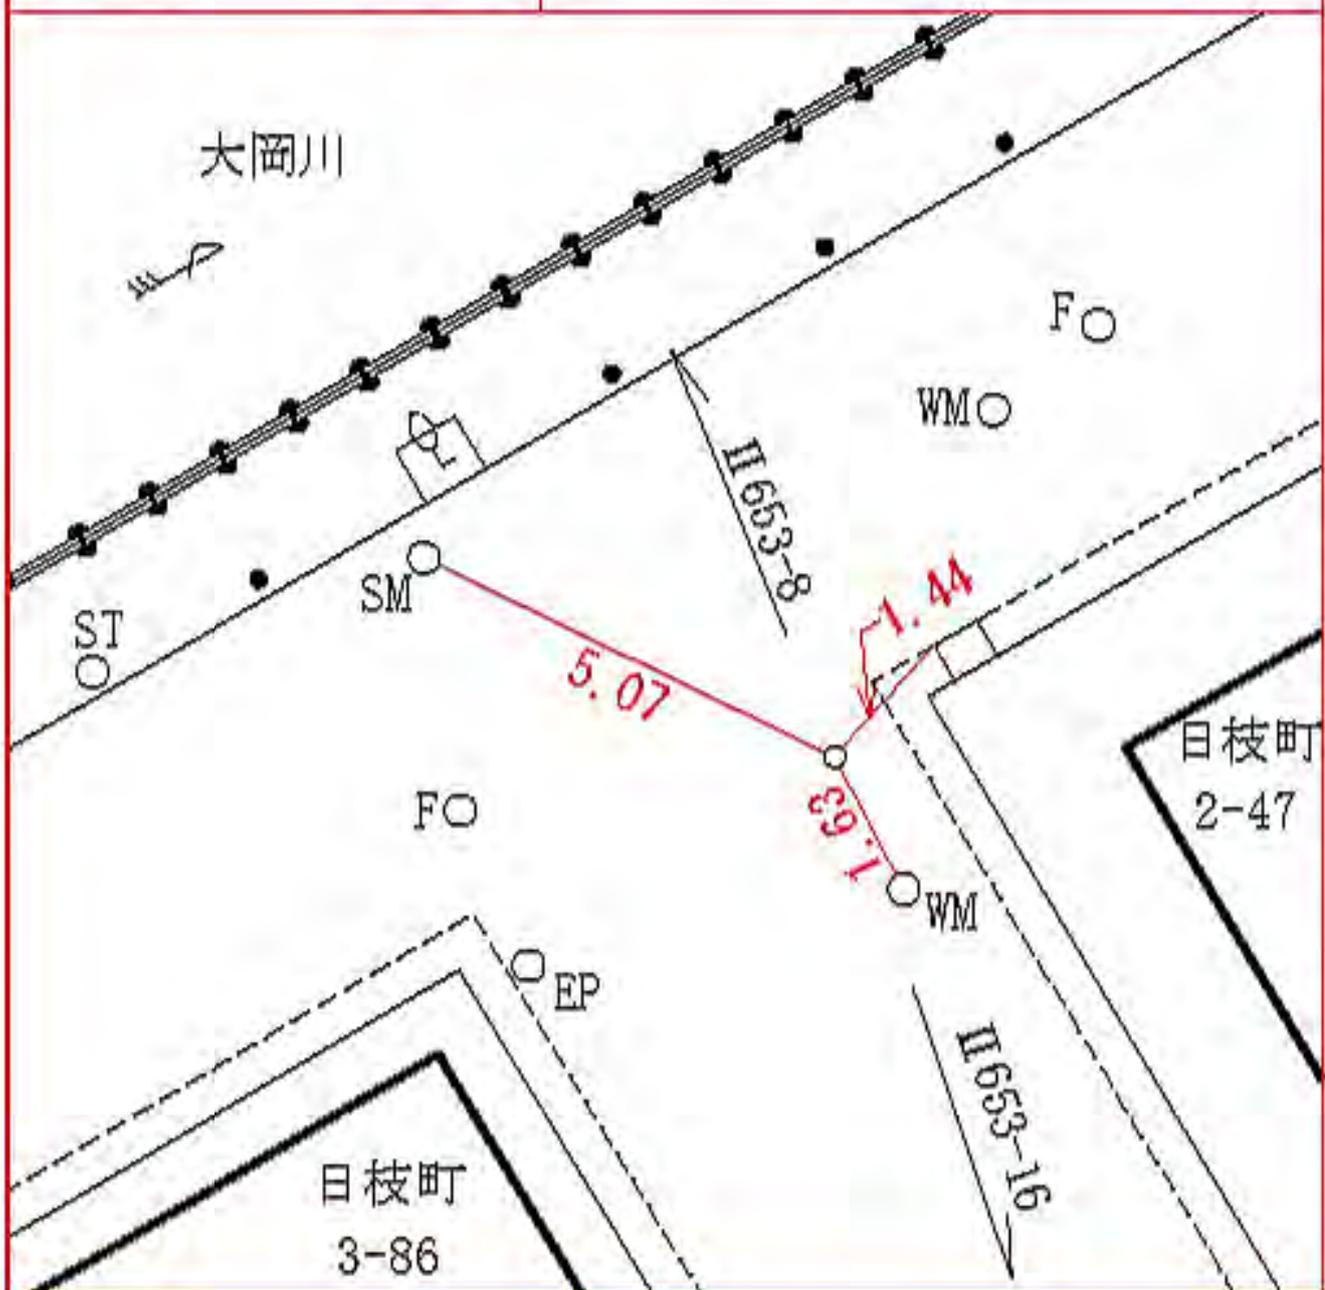

所在地

南区吉野町四丁目二二番地先

標識ノ種類

金属標。鋏。木杭

キザミ


点番号

16

線番号

II 653


要 図

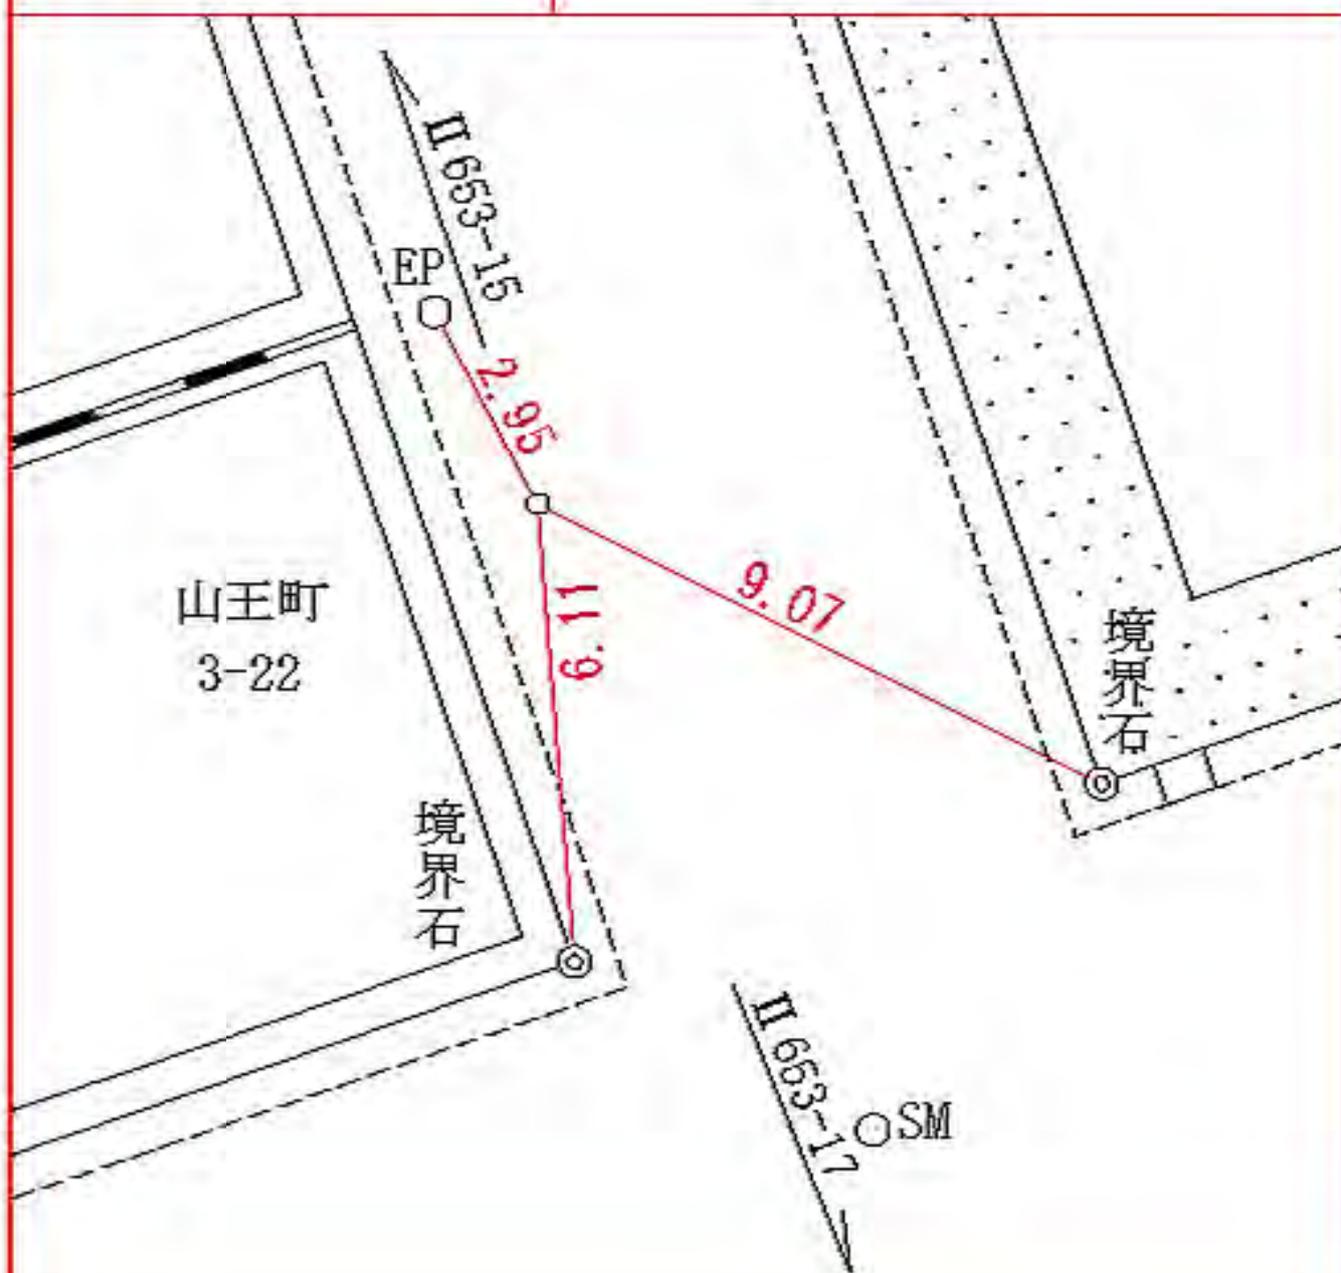

線 番 号	点 番 号	標 識 ノ 種 類	所 在 地
-------------	-------------	-----------	-------

Ⅱ 653	17	金属標 ◦ 鋌 ◦ 木杭	南 区 二 葉 町 二 丁 目 一 八 番 地 先
-------	----	--	---

要 図	キザミ	
-----	-----	--

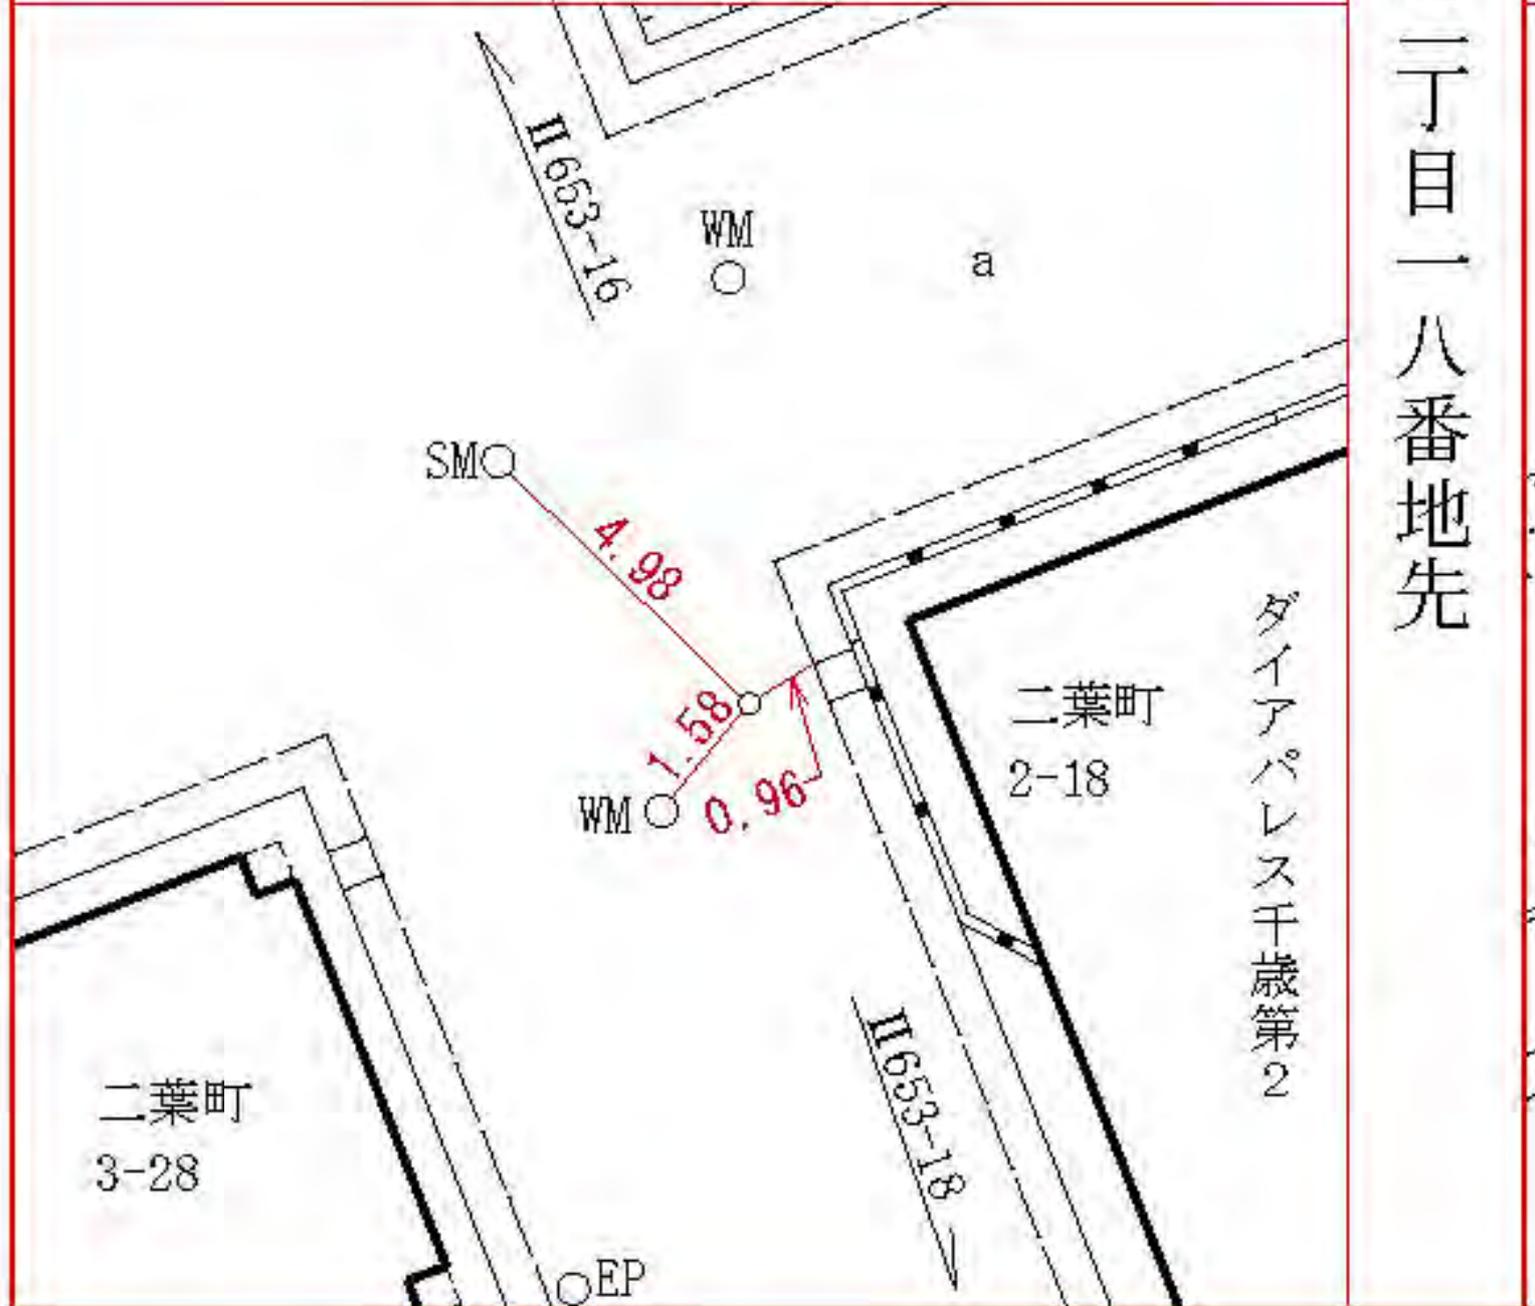

所在地

南区高砂町二丁目二五番地先

標識ノ種類

金属標。鋏。木杭

キザミ


線番号

II 653

点番号

18

要 図

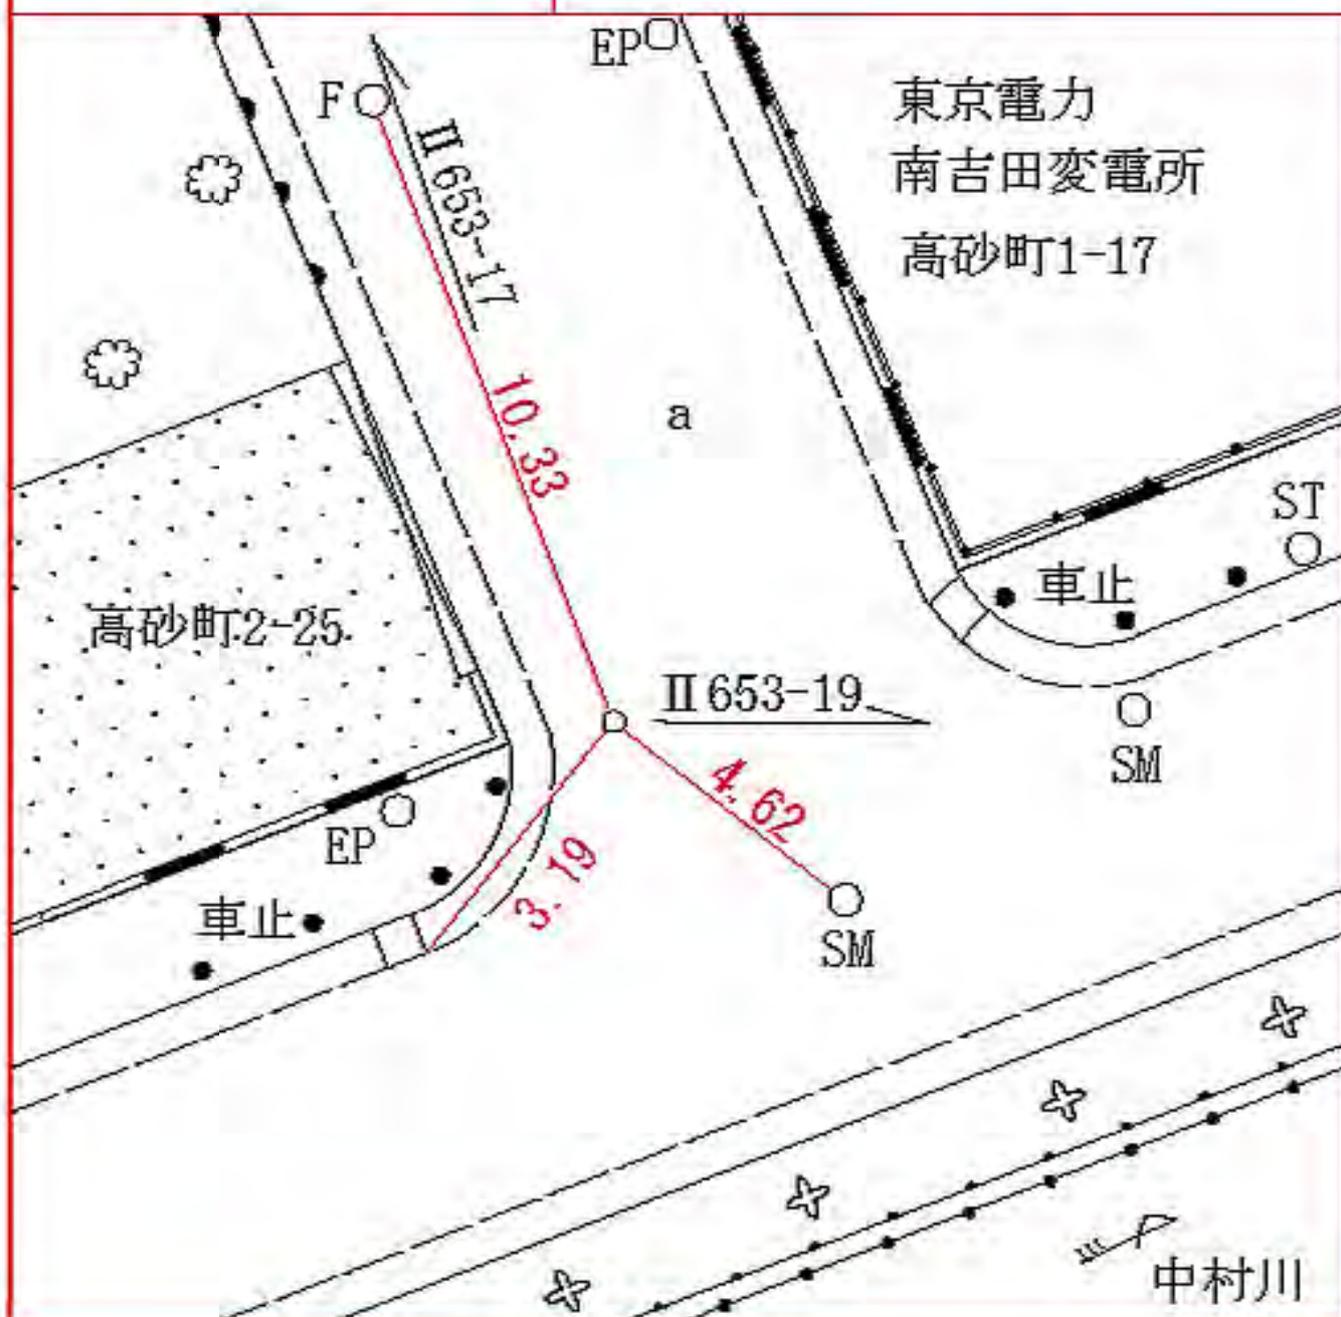

所在地

南区高砂町一丁目一八番地先

標識ノ種類

金属標。鋏。木杭

キザミ

点番号

19

線番号

II 653

要 図



所在地

南区睦町一丁目四番地先

標識ノ種類

金属標 ◦ 鋌 ◦ 木杭

キザミ

点番号

20

線番号

II 653

要 図

1-4

車止

II 653-19

a

a

WM

5.14

中村橋

車止

1.60

4.83

WM

a

II 653-21

a

堀割川



線番号	点番号	標識ノ種類	所在地
-----	-----	-------	-----

II 653	22	金属標 。鋏。木杭	南区睦町一丁目二番地先
--------	----	---	-------------

要図	キザミ	
----	-----	--



所在地

南区睦町二丁目一七八番八地先

標識ノ種類

金属標・鋌・木杭

キザミ

点番号

23

線番号

II 653

要 図



井筒屋酒店

所在地


標識ノ種類

金属標。鋏。木杭

点番号

1

線番号

II 654

要 図

キザミ

カ



所在地

東京都町田市成瀬台三丁目一四番地先

標識ノ種類

金属標 ◦ 鋌 ◦ 木杭

キザミ


線番号

II 654

点番号

2

要 図

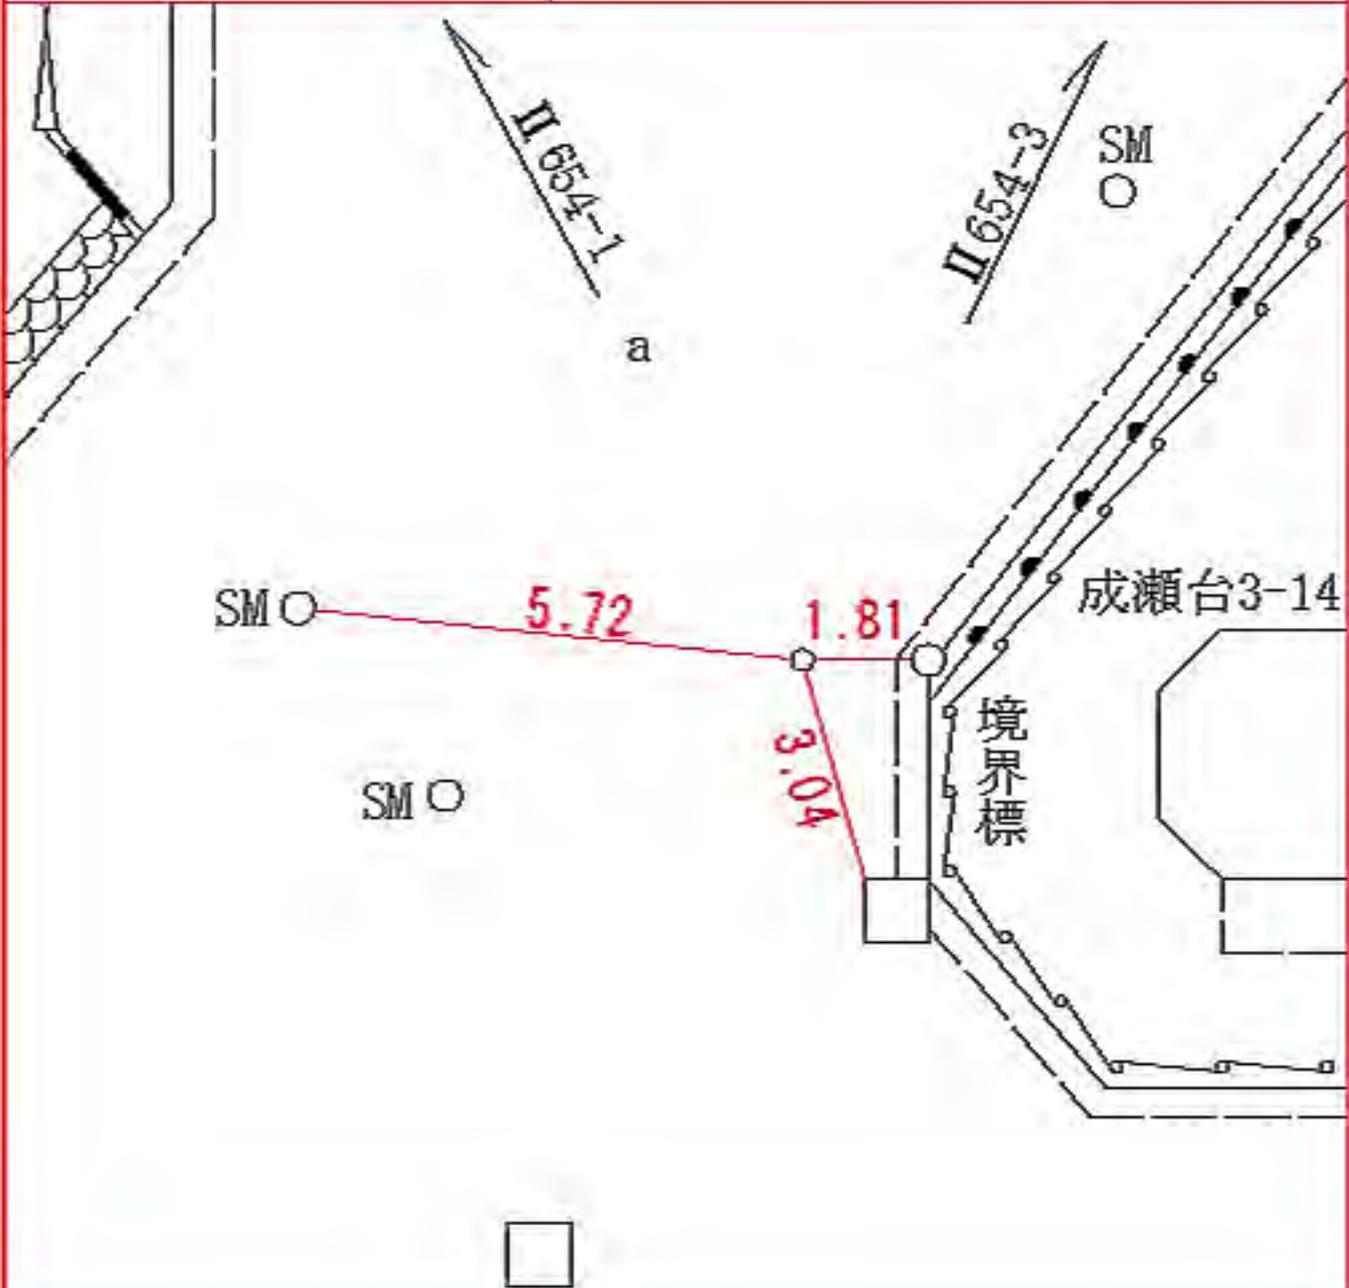

所在地

青葉区奈良四丁目一番地先

標識ノ種類

金属標 ◦ 鋌 ◦ 木杭

点番号

3

線番号

II 654

キザミ

要 図



所在地

青葉区奈良四丁目一〇三番地先

標識ノ種類

金属標。鋏。木杭

点番号


4

線番号

II 654

キザミ


要 図

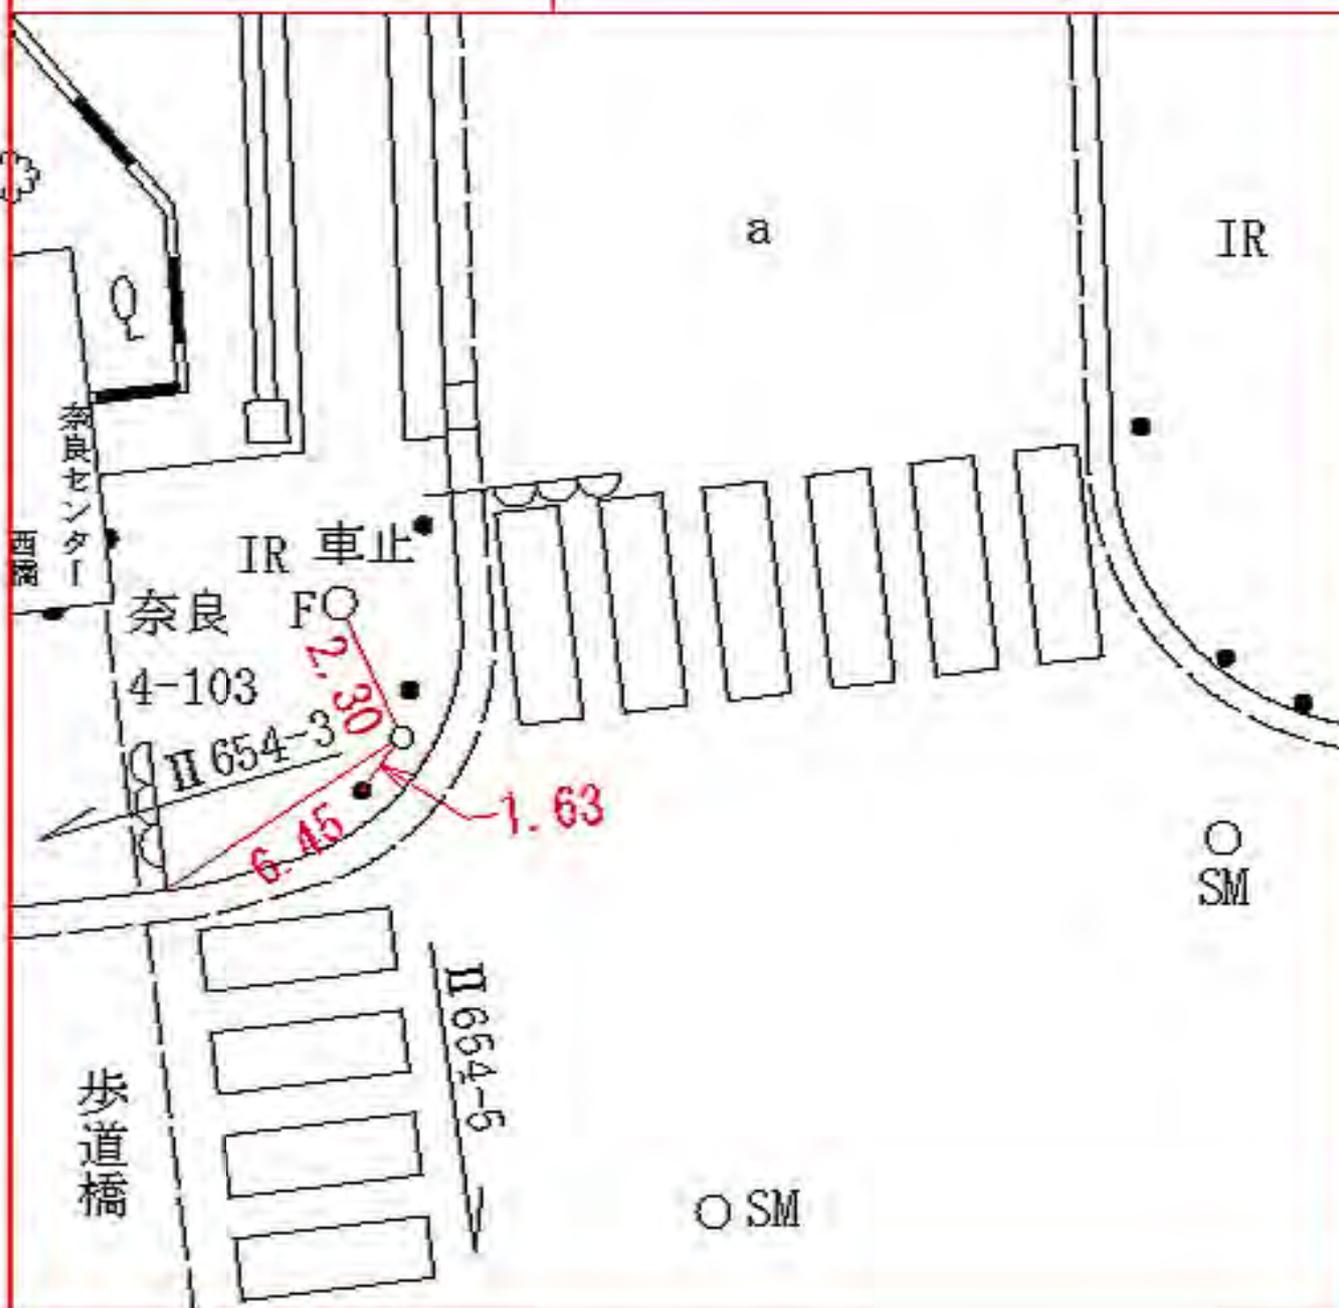

線番号	点番号	標識ノ種類	所在地
-----	-----	-------	-----

II 654	5	金属標 。鋌。木杭	青葉区奈良四丁目二番地先
--------	---	---	--------------

要 図	キザミ	
-----	-----	--

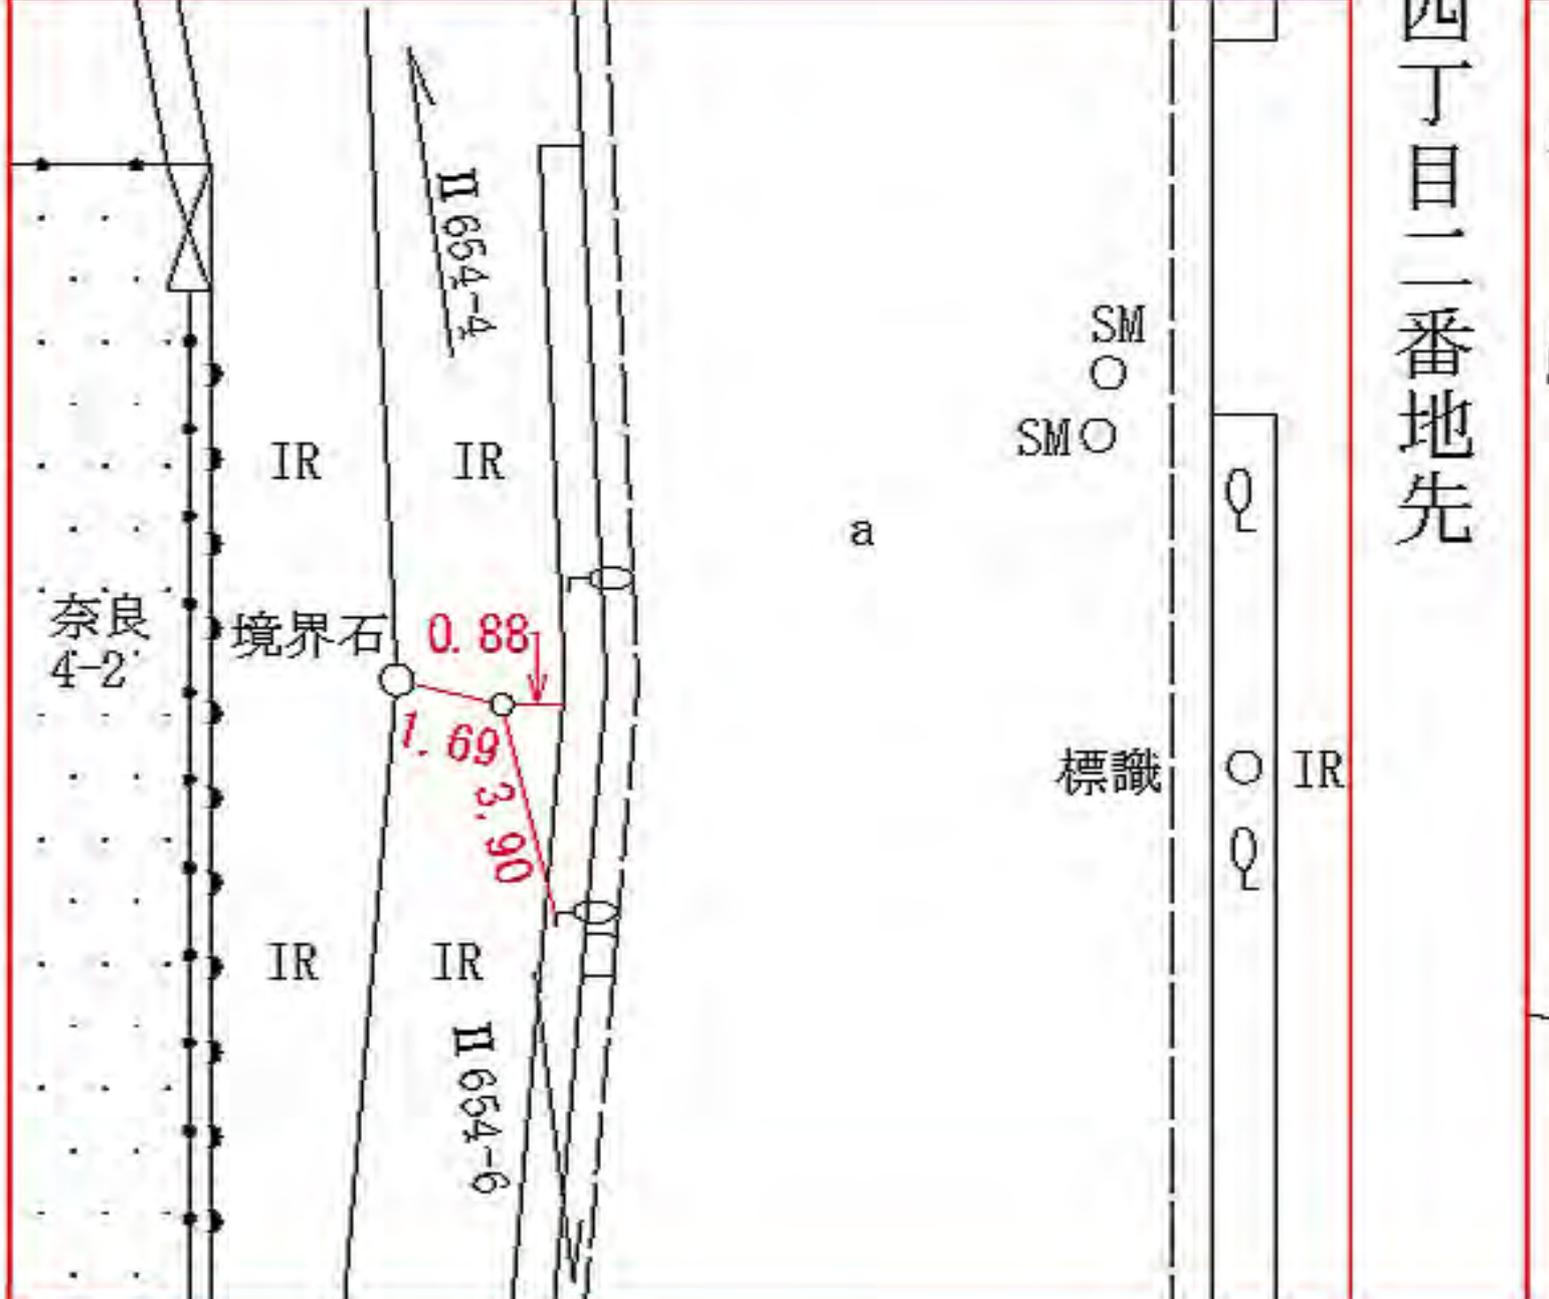

所在地

青葉区奈良四丁目四番地先

標識ノ種類

金属標。鋏。木杭

点番号


6

線番号

II 654

キザミ

要 図

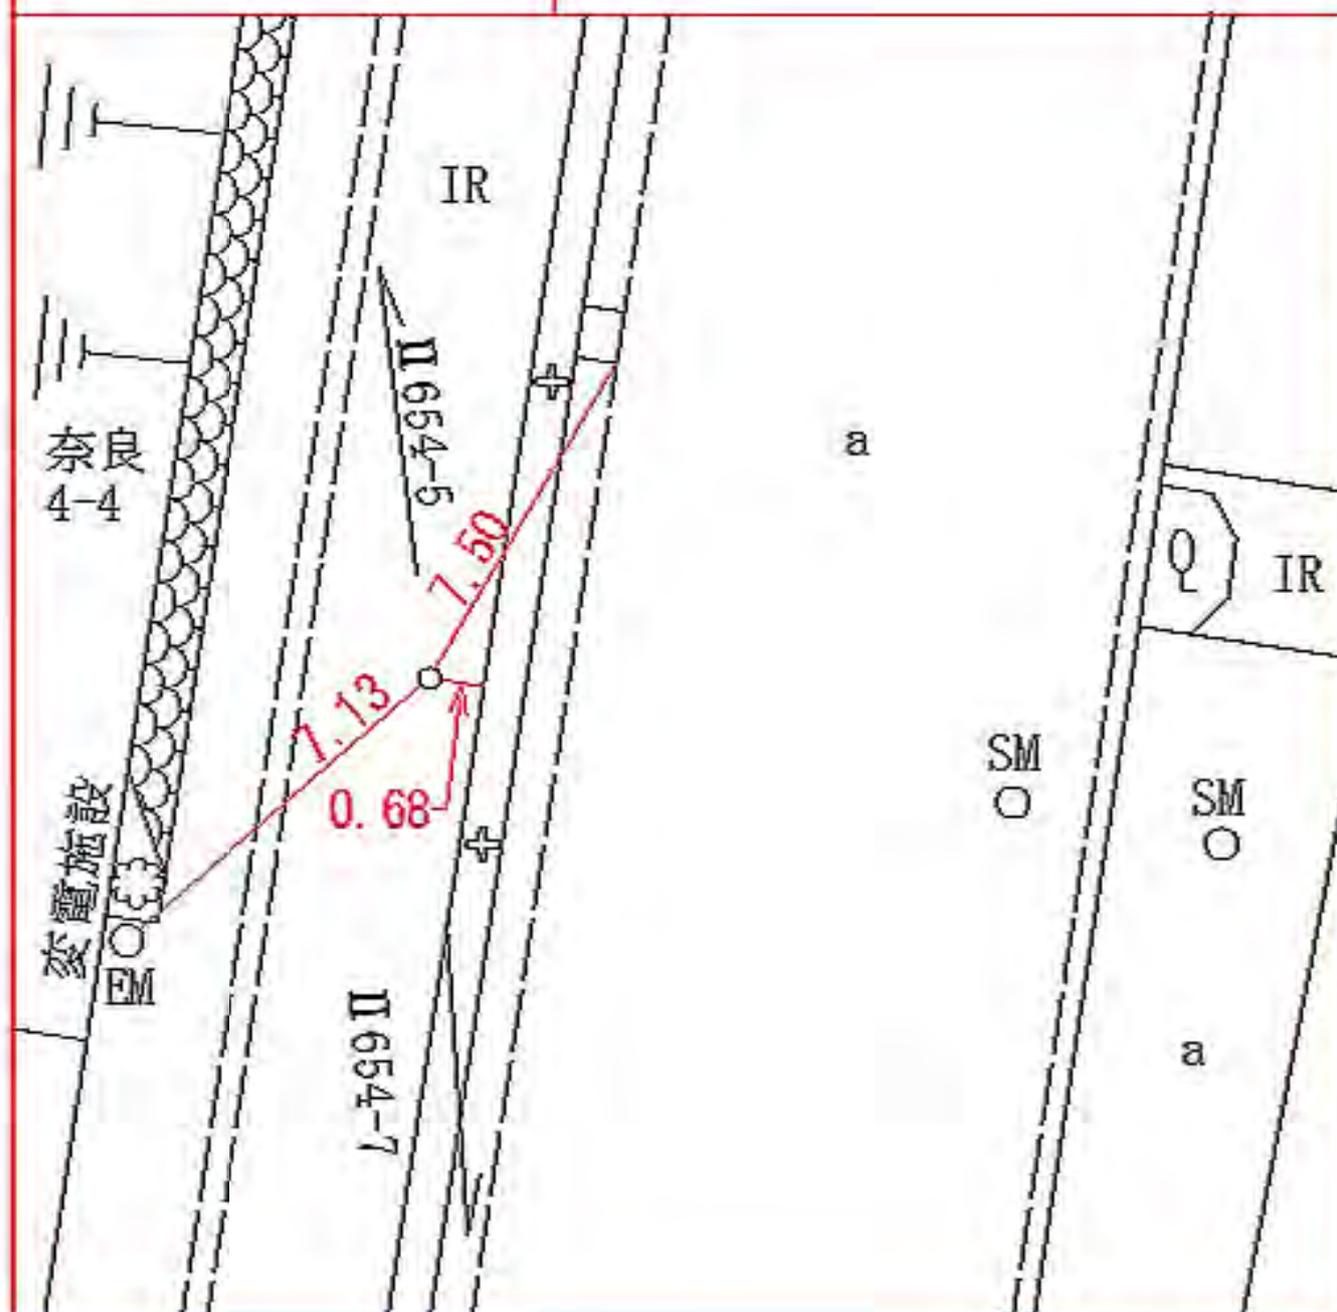

所在地

青葉区奈良四丁目六番地先

標識ノ種類

金属標 ◦ 鋳 ◦ 木杭

点番号


8

線番号

II 654

キザミ

要 図

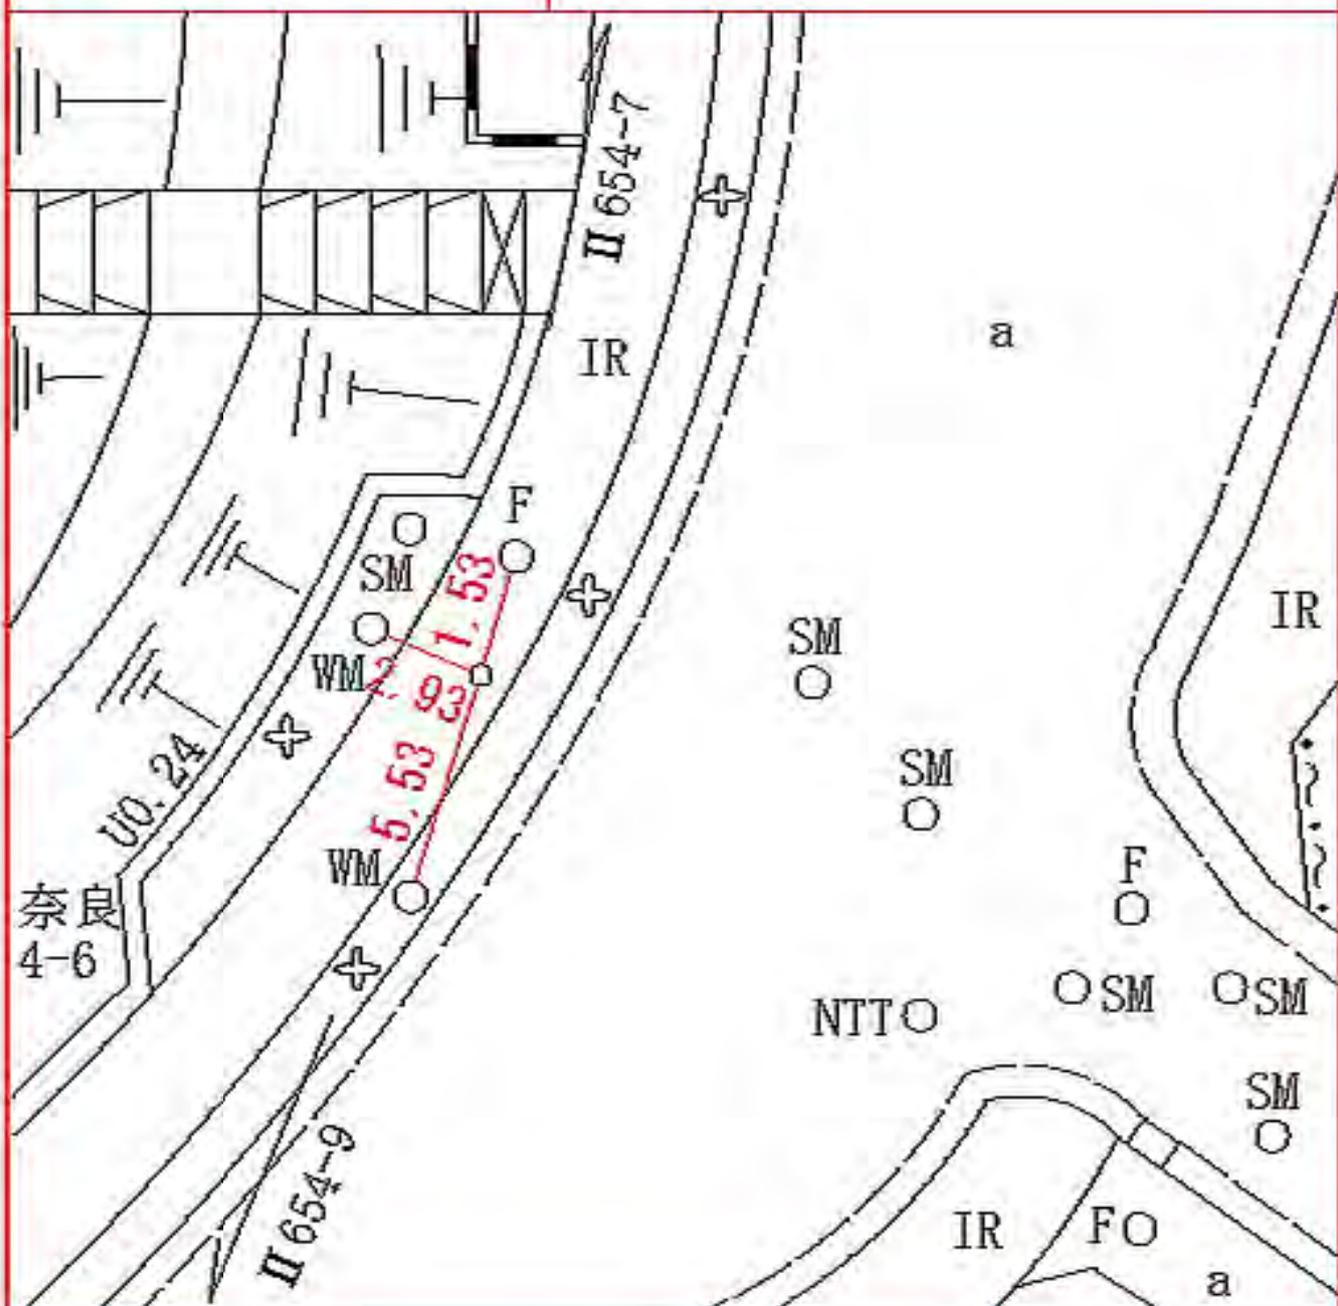

所在地

青葉区奈良四丁目六番地先

標識ノ種類

金属標。鋏。木杭

点番号


9

線番号

II 654

キザミ

要 図

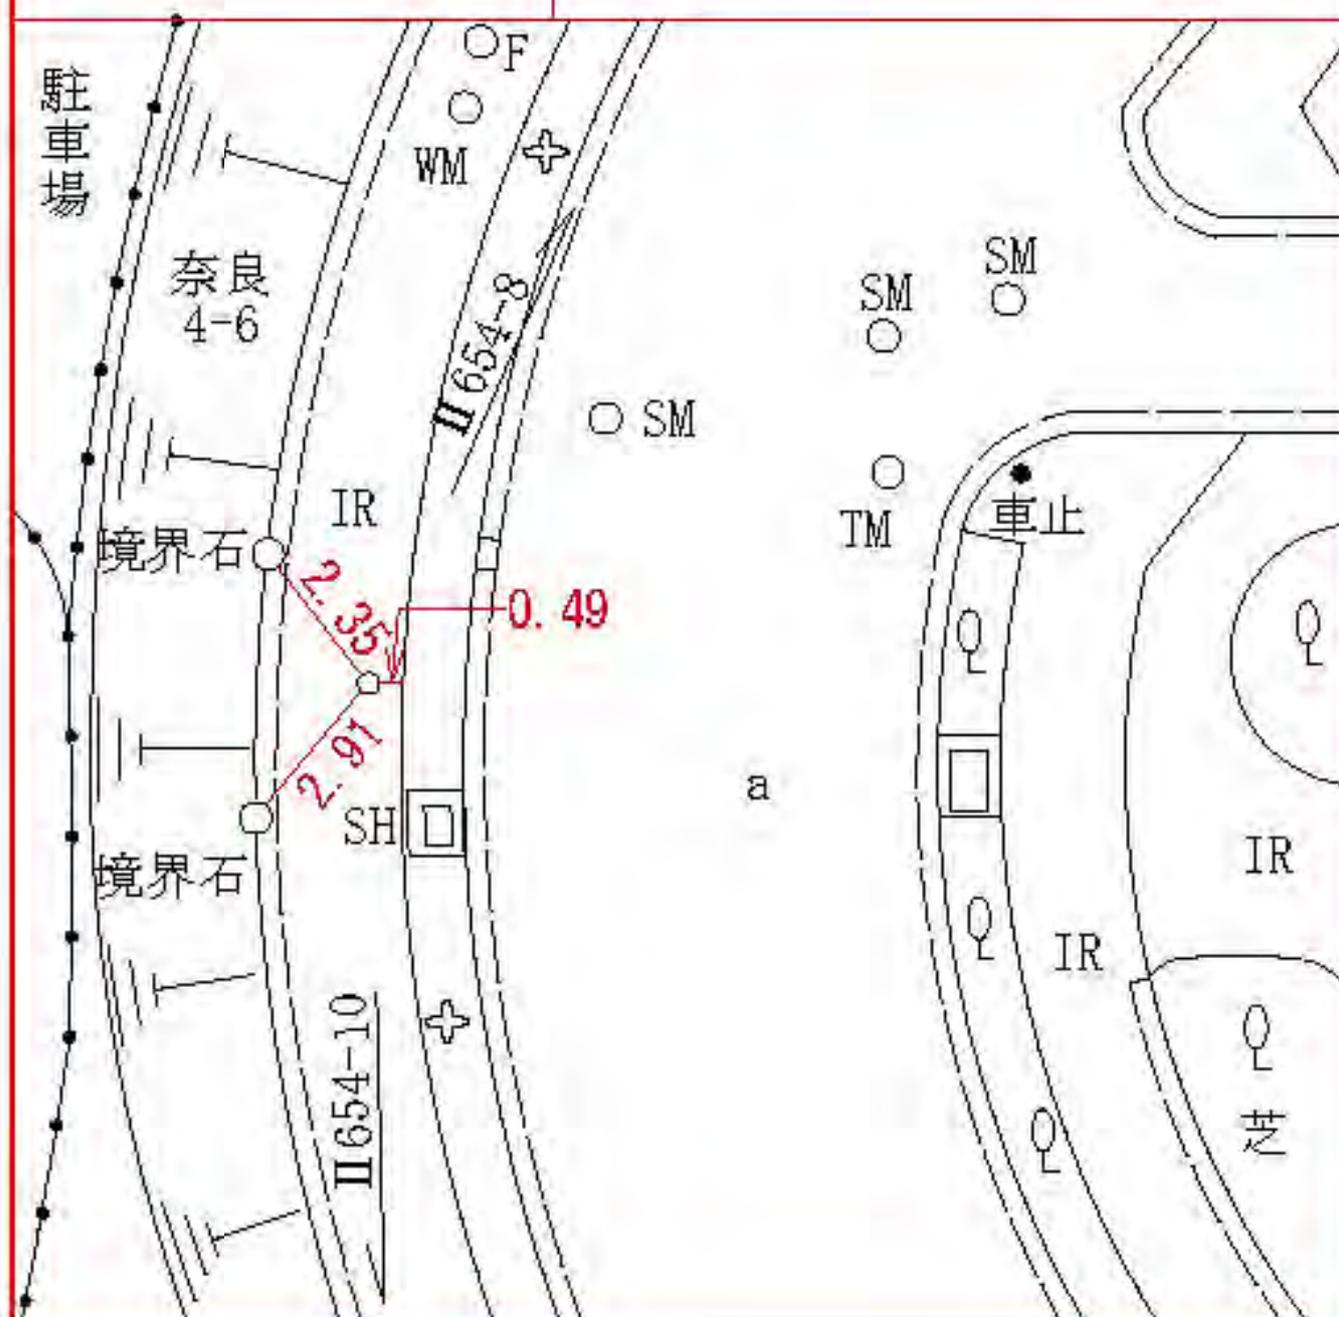

所在地

青葉区奈良三丁目二番地先

標識ノ種類

金属標。鋏。木杭

点番号


11

線番号

II 654

キザミ

要 図

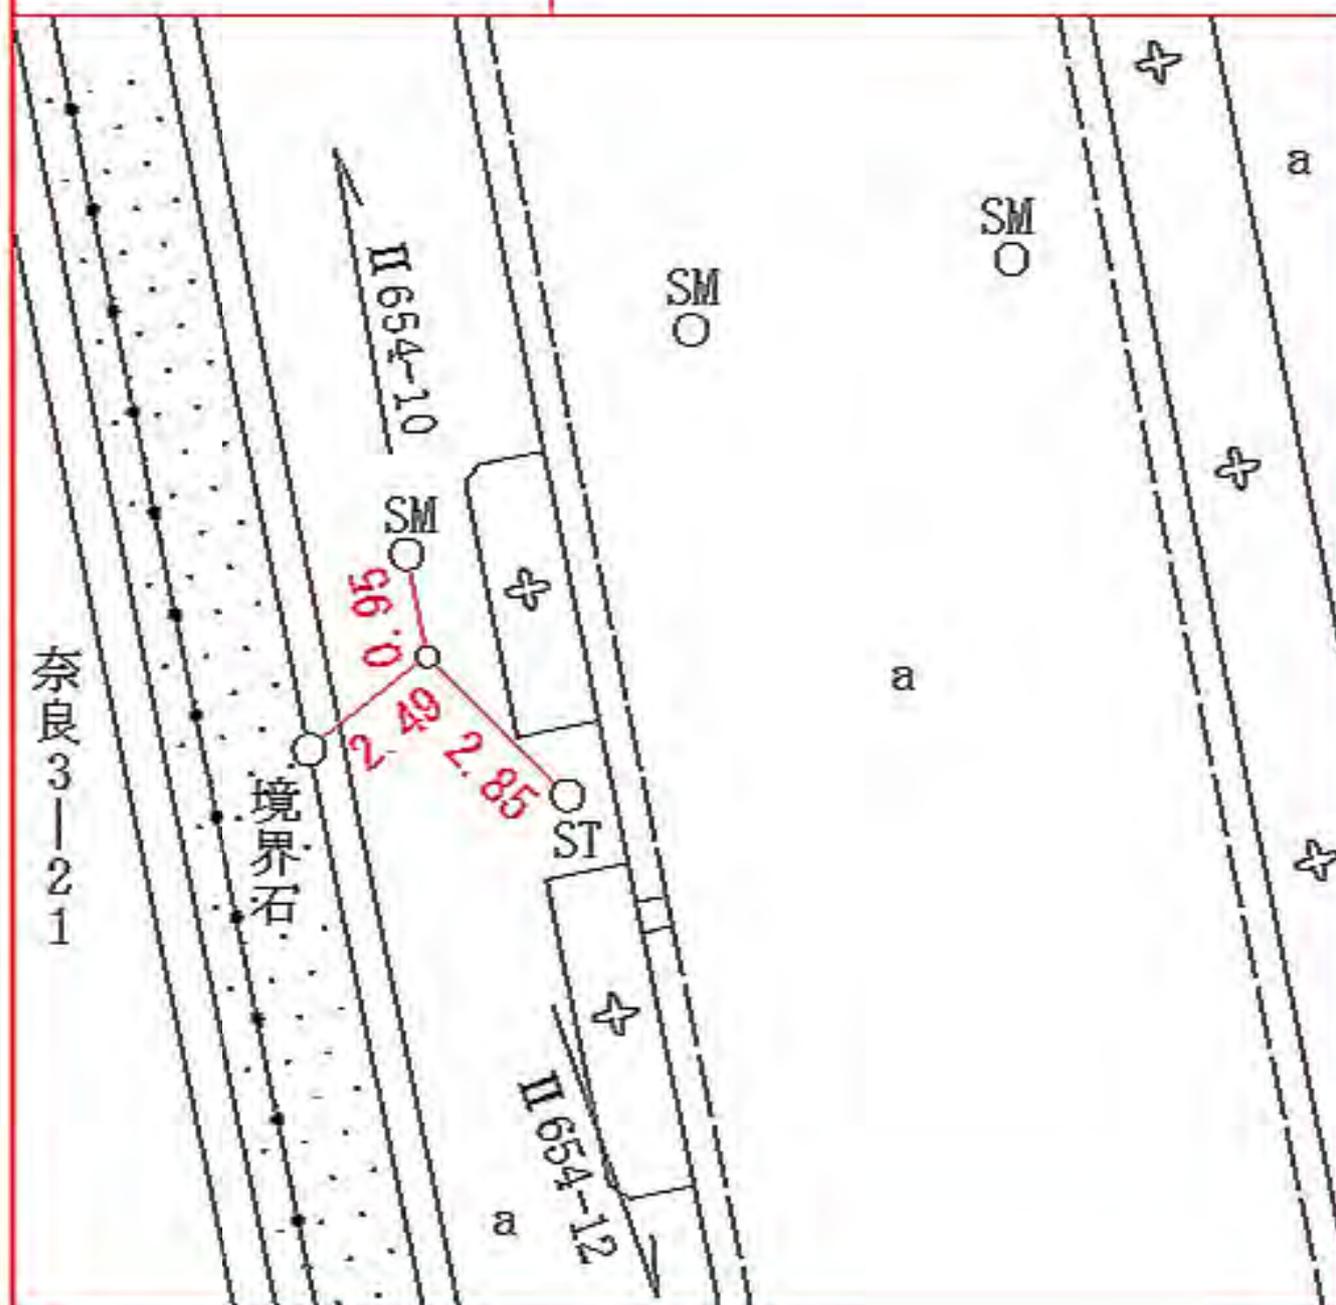

所在地

青葉区恩田町一七六二―一 番地先

標識ノ種類

金属標 ◦ 鋌 ◦ 木杭

キザミ


点番号

12

線番号

II 654

要 図

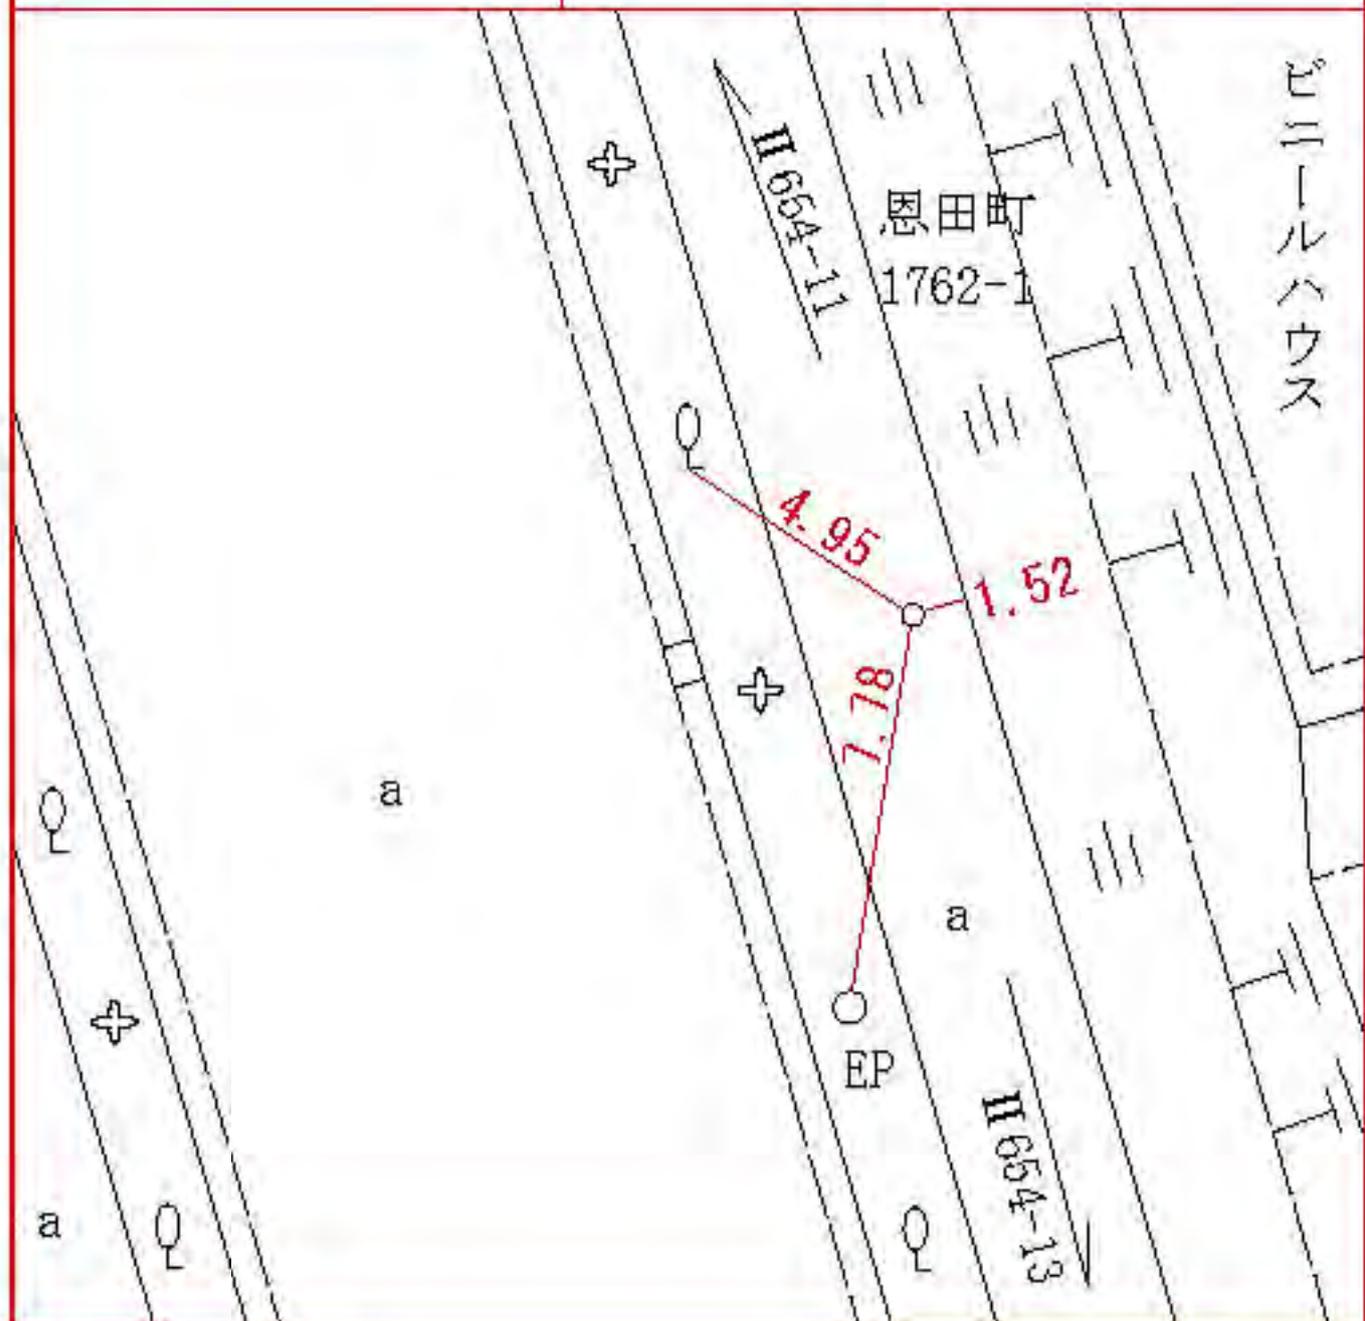

所在地

青葉区恩田町一七七〇―一番地先

標識ノ種類

金属標。鋌。木杭

点番号

13

線番号

II 654

キザミ

要 図



線番号	点番号	標識ノ種類	所在地
-----	-----	-------	-----

Ⅱ 654	14	金属標 ◦ 鋌 ◦ 木杭	青葉区あかね台二丁目一四番地先
-------	----	--	-----------------

要 図	キザミ	
-----	-----	--



所在地

青葉区あかね台一丁目二五―一六番地先

標識ノ種類

金属標 ◦ 鋌 ◦ 木杭

キザミ

線番号

II 654

点番号

15

要 図



所在地

青葉区あかね台二丁目一〇一五一番地先

標識ノ種類

金属標。鋏。木杭

キザミ

線番号

点番号

II 654

16

要 図



所在地

青葉区あかね台一丁目三一―一 番地先

標識ノ種類

金属標。鋏。木杭

キザミ

点番号

17

線番号

II 654

要 図



所在地

青葉区あかね台一丁目三二番地先

標識ノ種類

金属標。鋏。木杭

キザミ


線番号

II 654

点番号

18

要 図

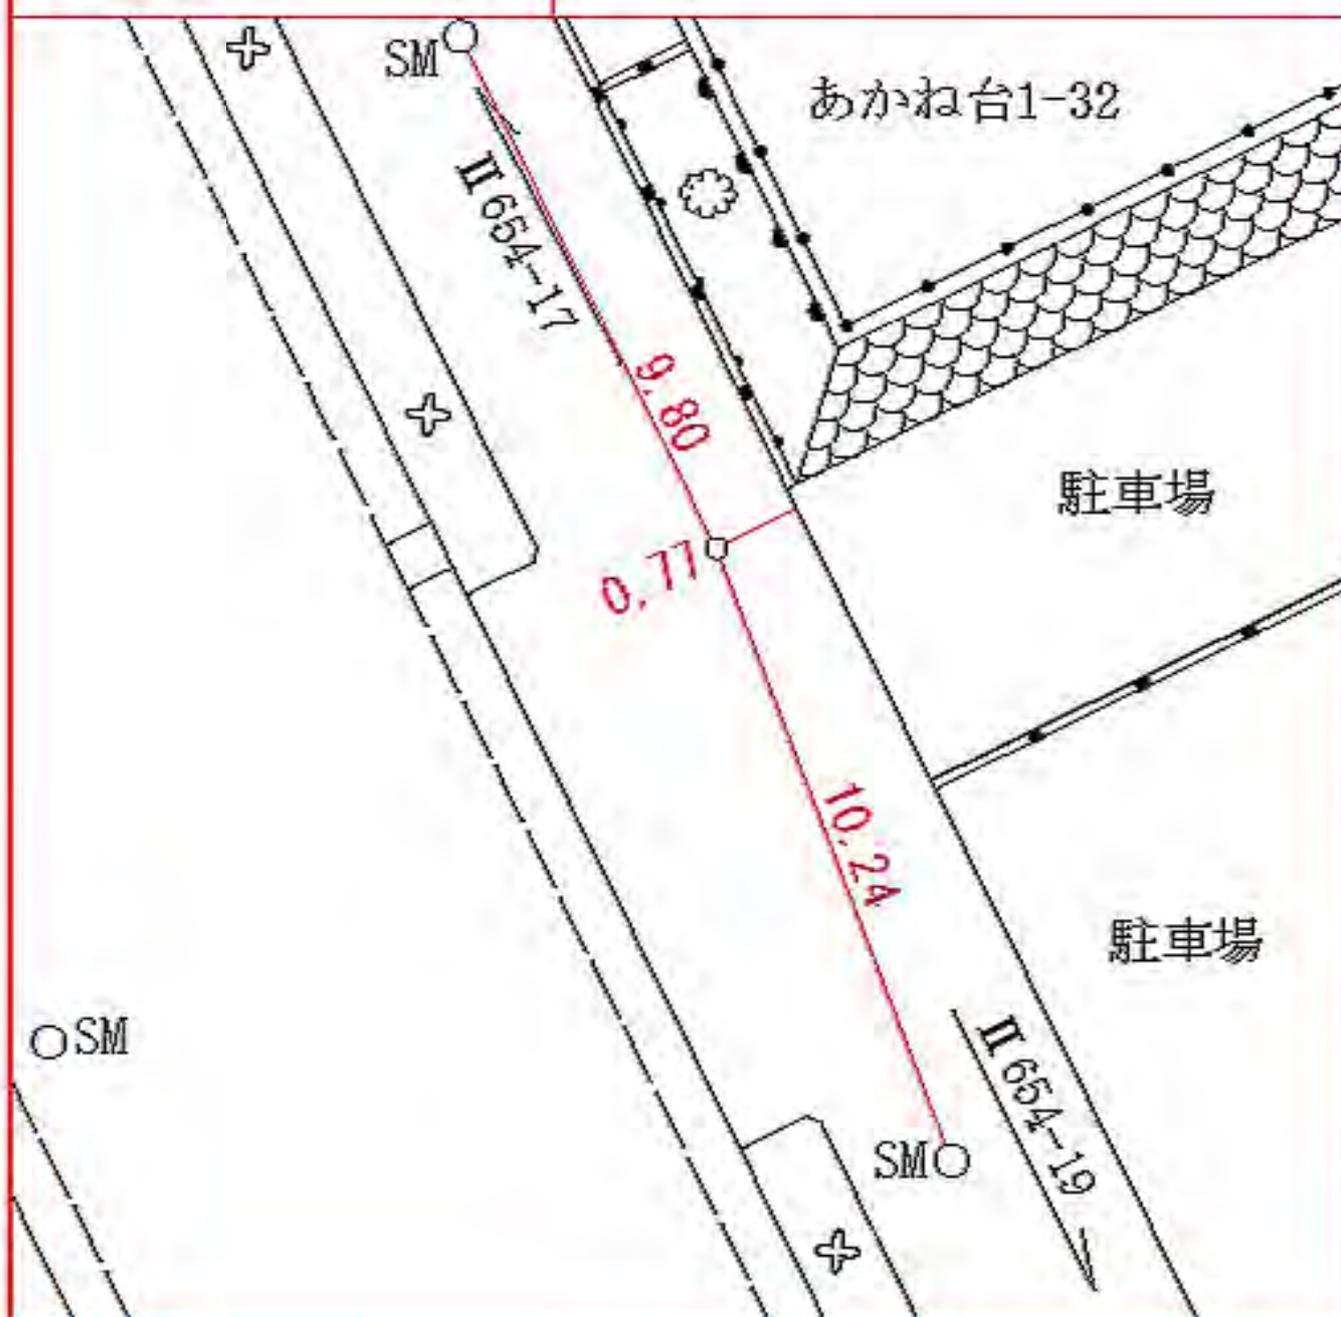

所在地

青葉区恩田町二三―一 番地先

標識ノ種類

金属標 ○ 鋏 ○ 木杭

キザミ

点番号

20


線番号

II 654

要 図



線番号	点番号	標識ノ種類	所在地
II 654	21	金属標 。鋏。木杭	青葉区長津田町二一七八番地先
要 図		キザミ	

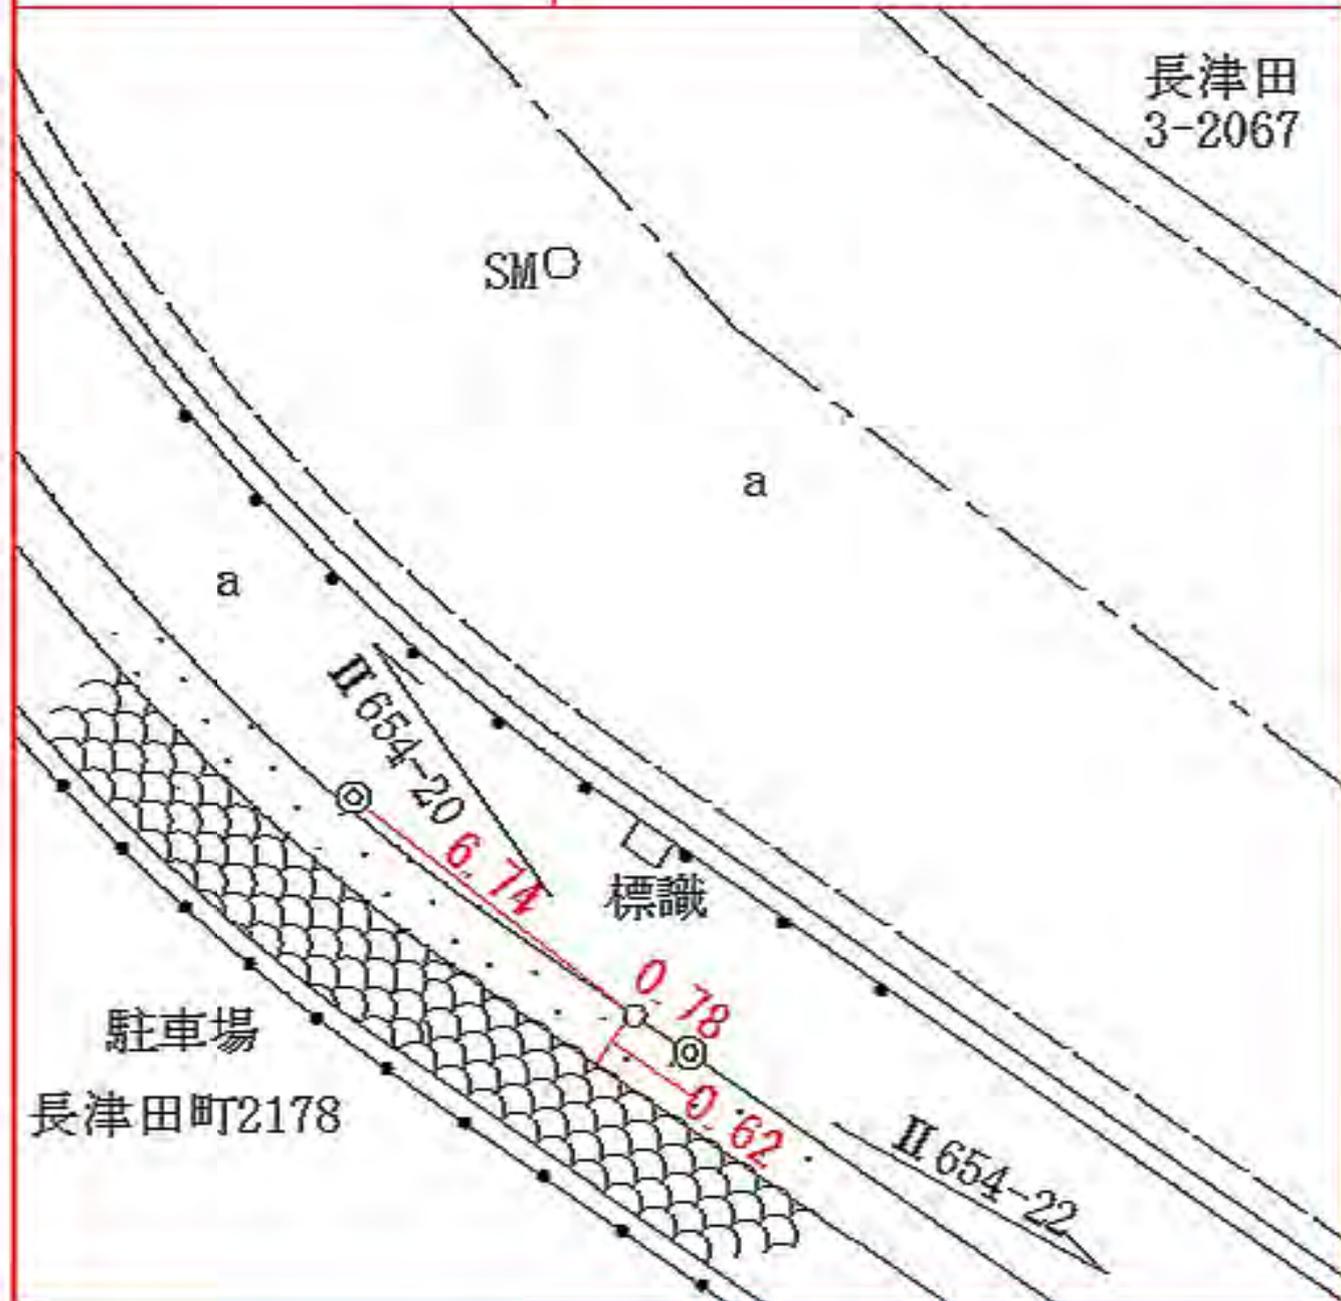

所在地

緑区長津田三丁目七―四番地先

標識ノ種類

金属標 ◦ 鋌 ◦ 木杭

キザミ

線番号

II 654

点番号

22

要 図



長津田厚生総合病院

線番号	点番号	標識ノ種類	所在地
-----	-----	-------	-----

II 654	23	金属標 ◦ 鋌 ◦ 木杭	緑区長津田三丁目一―一八番地先
--------	----	--	-----------------

要 図	キザミ	
-----	-----	--



緑区長津田三丁目一―一八番地先

線
番
号

点
番
号

標 識 ノ 種 類

所
在
地

Ⅱ 654


24

金属標 ○ 鋏 ○ 木杭

緑区長津田三丁目二三―九番地先

要 図

キザミ

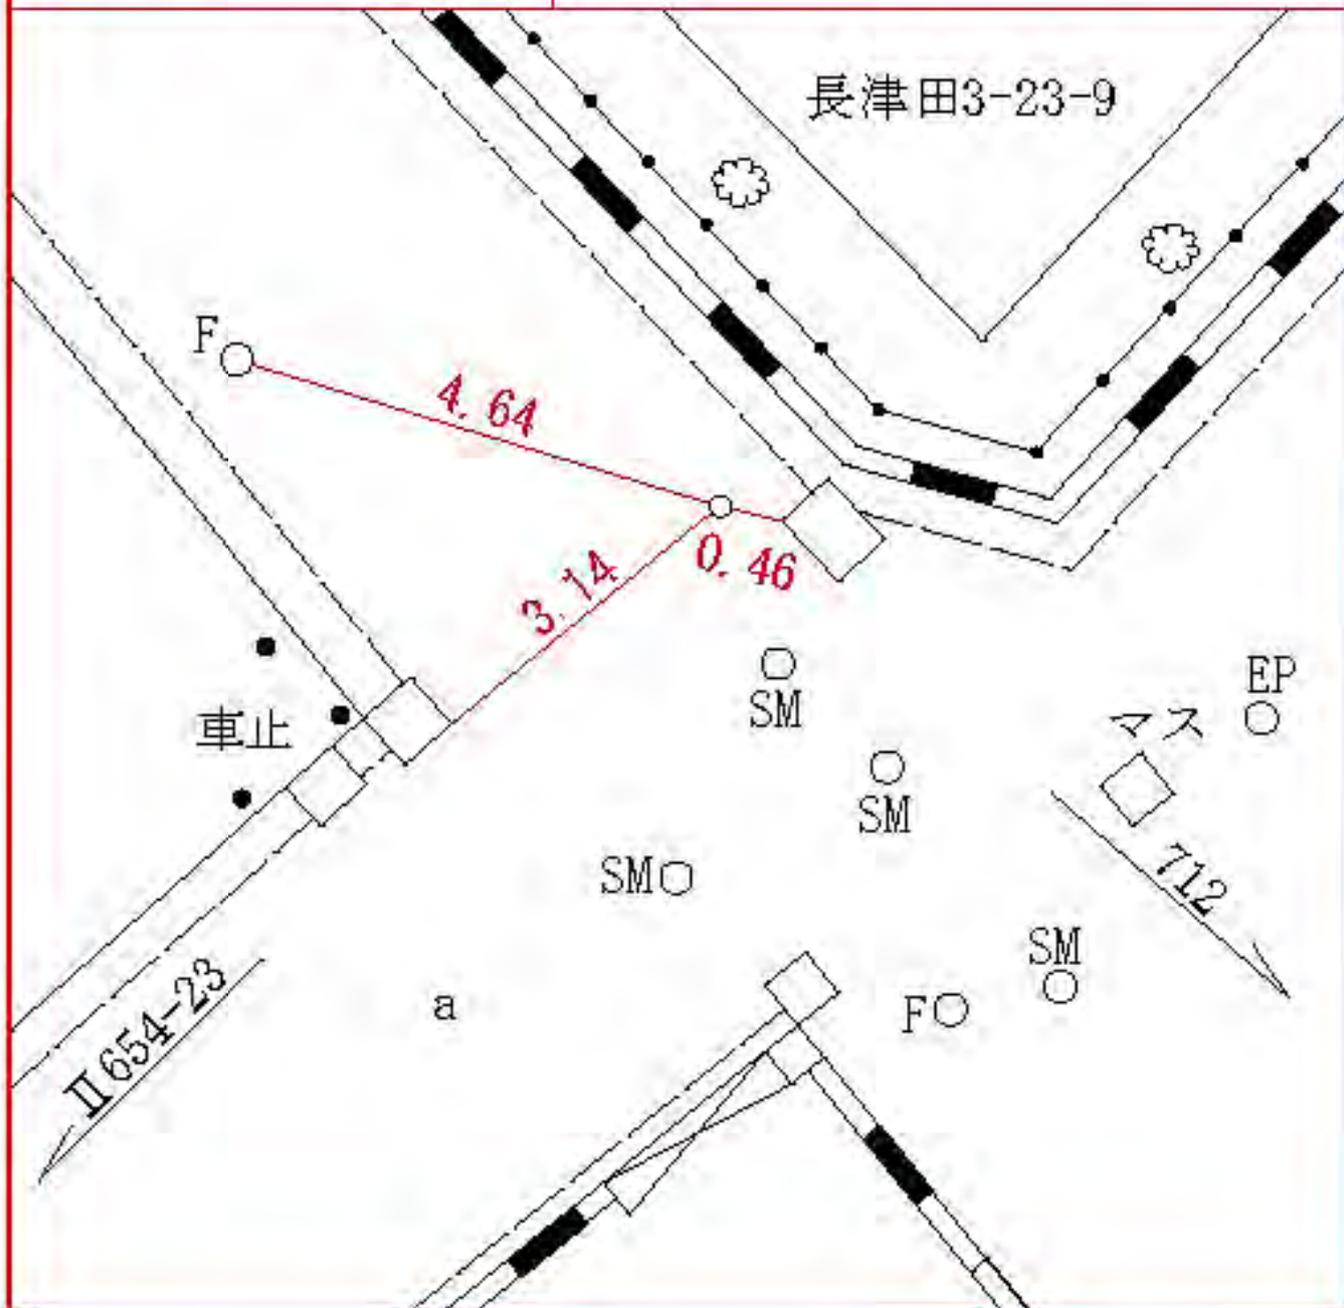

所在地

青葉区奈良町八三二番地先

標識ノ種類

金属標。鋏。木杭

点番号


26

線番号

II 654

キザミ

要 図

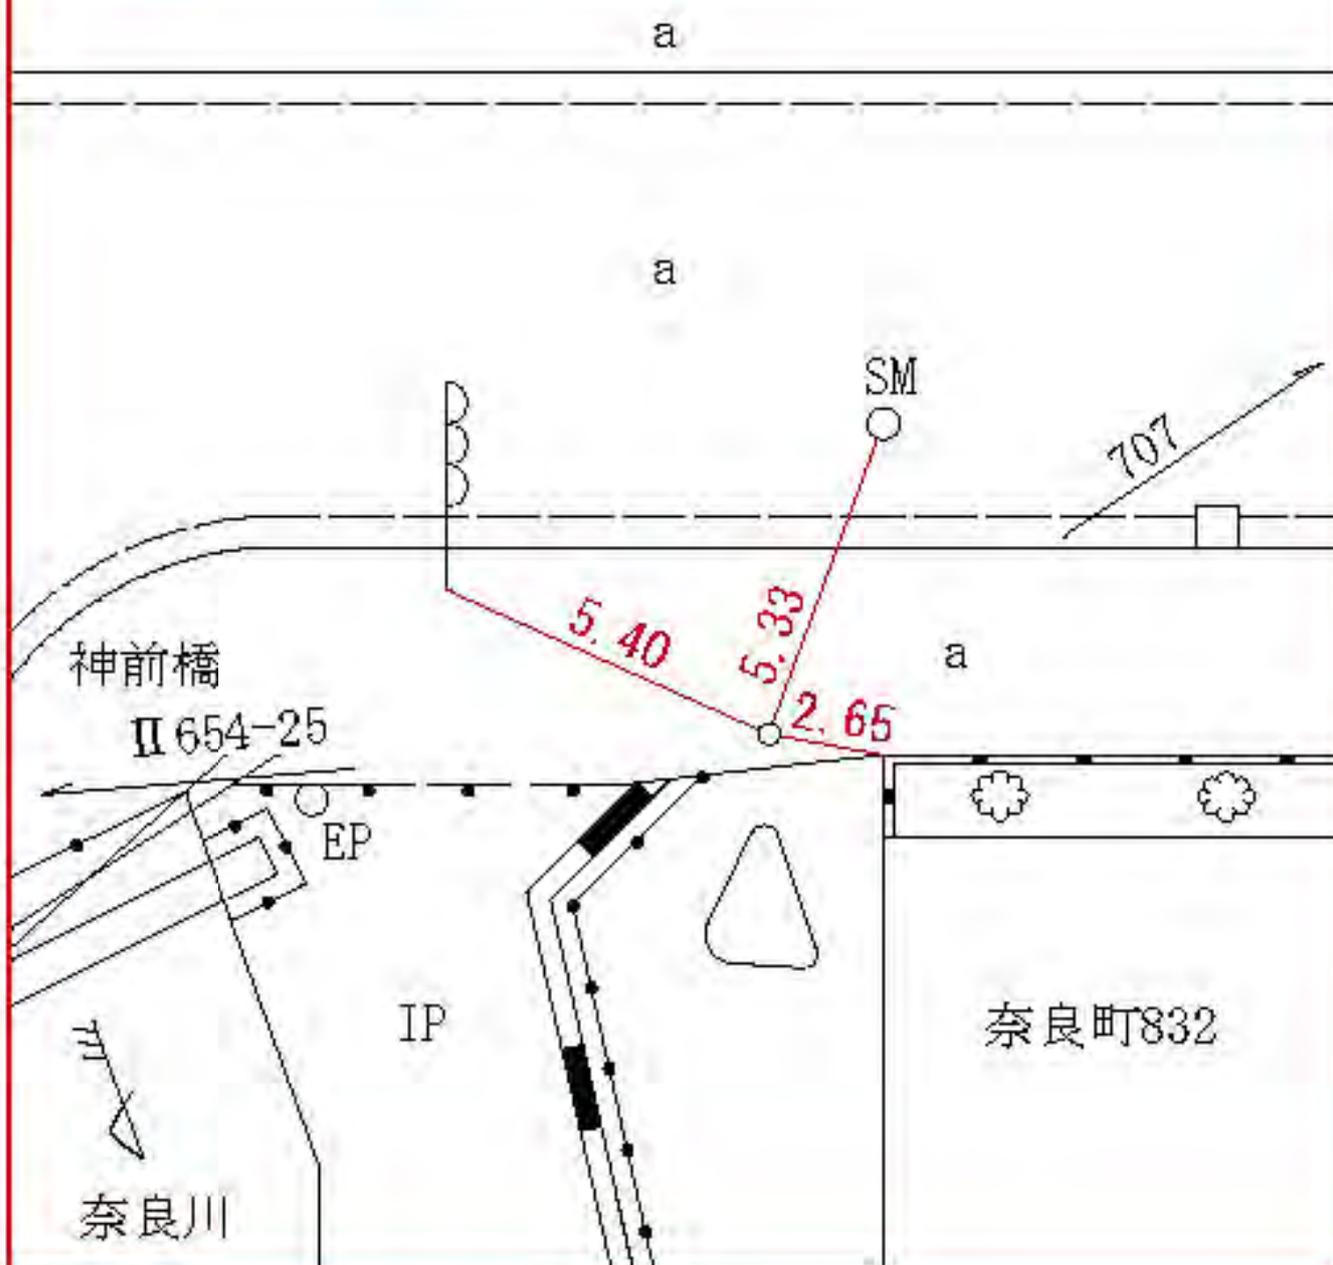

線 番 号	点 番 号	標 識 ノ 種 類	所 在 地
-------------	-------------	-----------	-------


II 655	2	金属標 。鋸。木杭	南区大橋町一丁目一番地先
要 図		キザミ	




線番号	点番号	標識の種類	所在地
II 655	4	<div style="border: 1px solid black; border-radius: 50%; padding: 5px; display: inline-block;">金属標</div> 。鋌。木杭	南区宮元町四丁目八二番地先
要 図		キザミ	



線番号	点番号	標識ノ種類	所在地
II 655	6	金属標。鋸。木杭 キザミ	南区通町二丁目三九番地先
要 図			

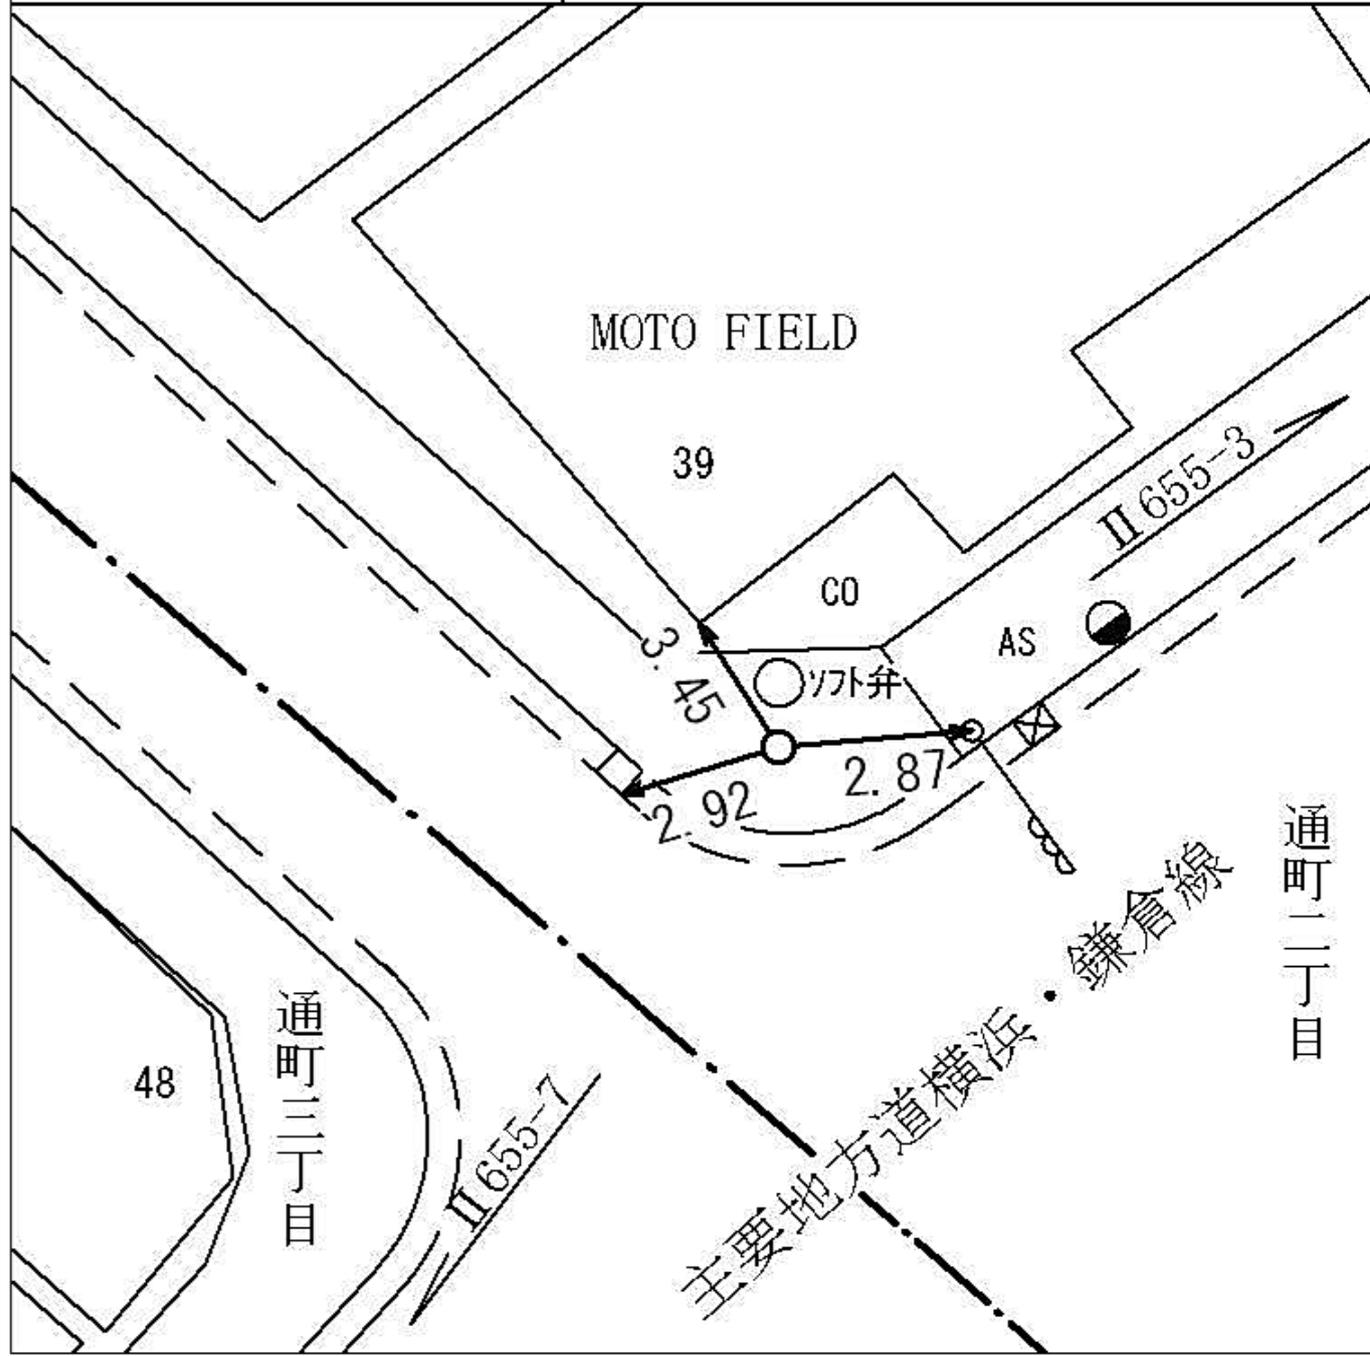

線番号	点番号	標識ノ種類	所在地
II 655	7	<div style="border: 1px solid black; border-radius: 50%; padding: 5px; display: inline-block;">金属標</div> 。鋺。木杭	南区通町四丁目八一番地先
要 図		キザミ	

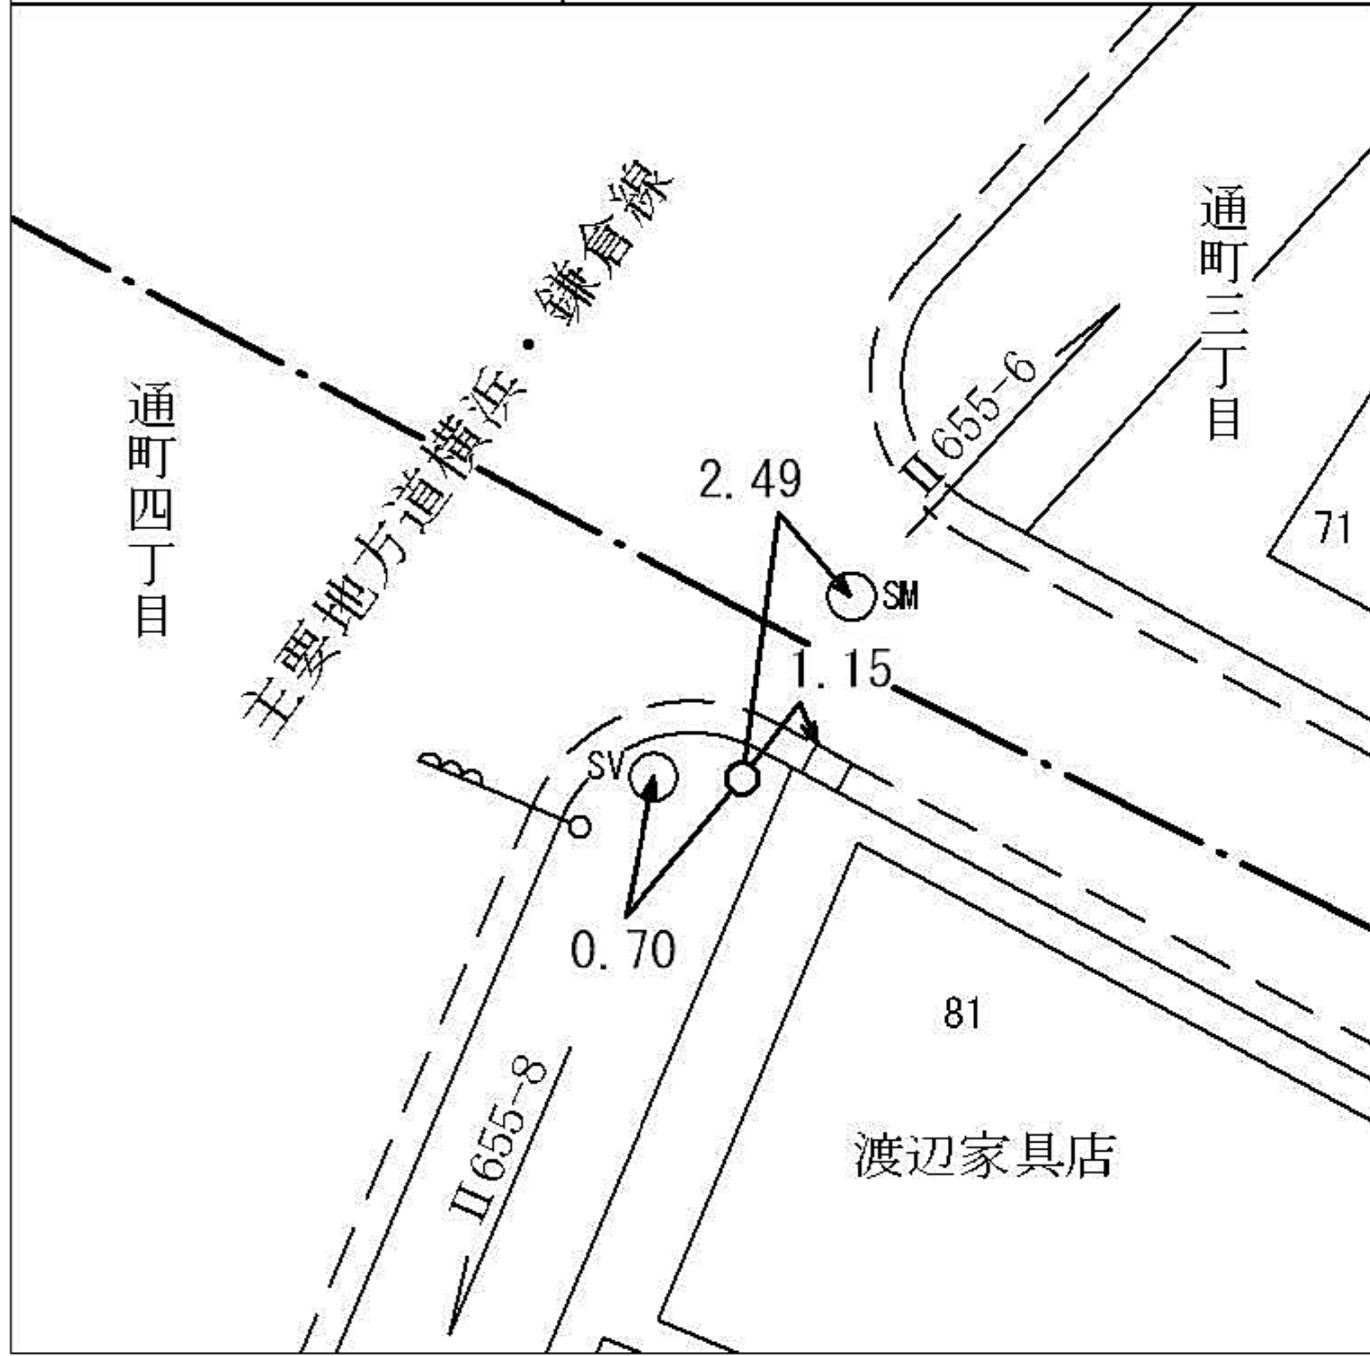

線番号	点番号	標識ノ種類	所在地
-----	-----	-------	-----

II 655	8
--------	---

金属標。鋸。木杭

要	図
---	---

キザミ


南区大岡二丁目三二一一番地先



線番号	点番号	標識ノ種類	所在地
II 655	9	<div style="border: 1px solid black; border-radius: 50%; padding: 5px; display: inline-block;">金属標</div> 。鋌。木杭	南区大岡二丁目三―四番地先
要 図		キザミ	



線番号	点番号	標識ノ種類	所在地
II 655	10	金属標。鋌。木杭 キザミ	南区大岡二丁目一三一三番地先
要 図			

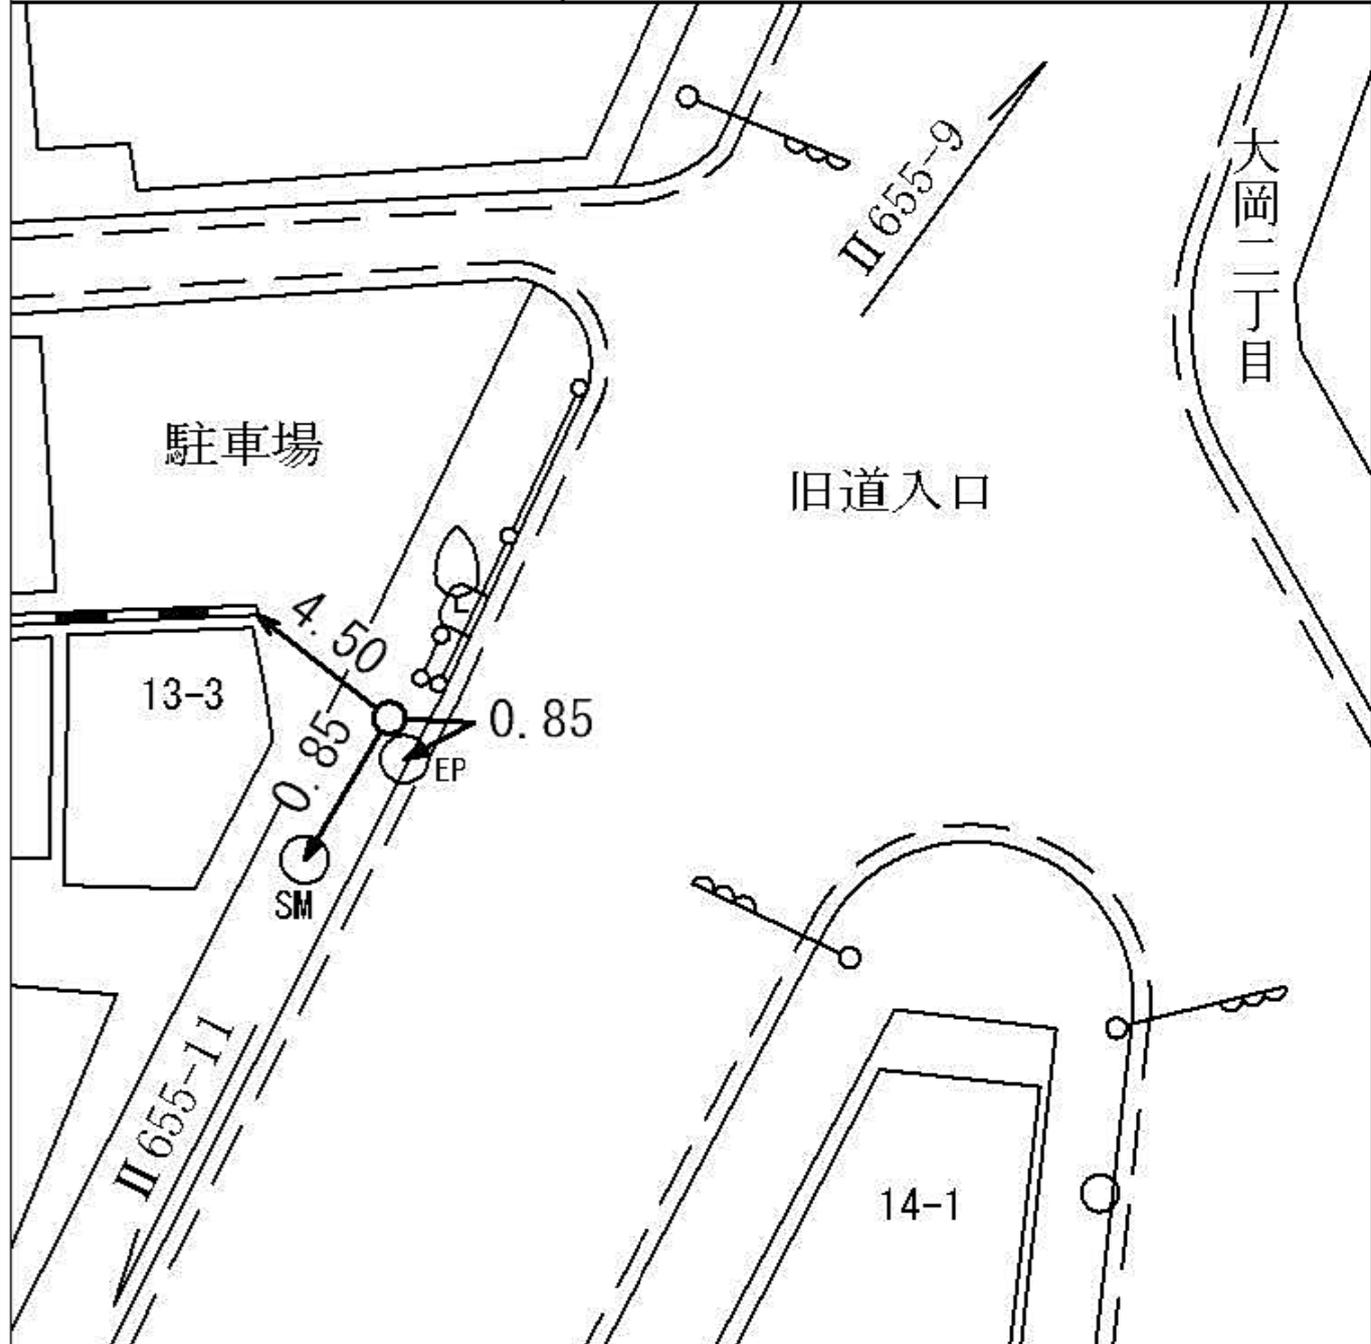


線 番 号	点 番 号	標 識 ノ 種 類	所 在 地
-------------	-------------	-----------	-------


II 655	11	<div style="border: 1px solid black; border-radius: 50%; padding: 5px; display: inline-block;">金属標</div> 。鋏。木杭
--------	----	--

要 図	キザミ
-----	-----


南区中里一丁目六一六番地先

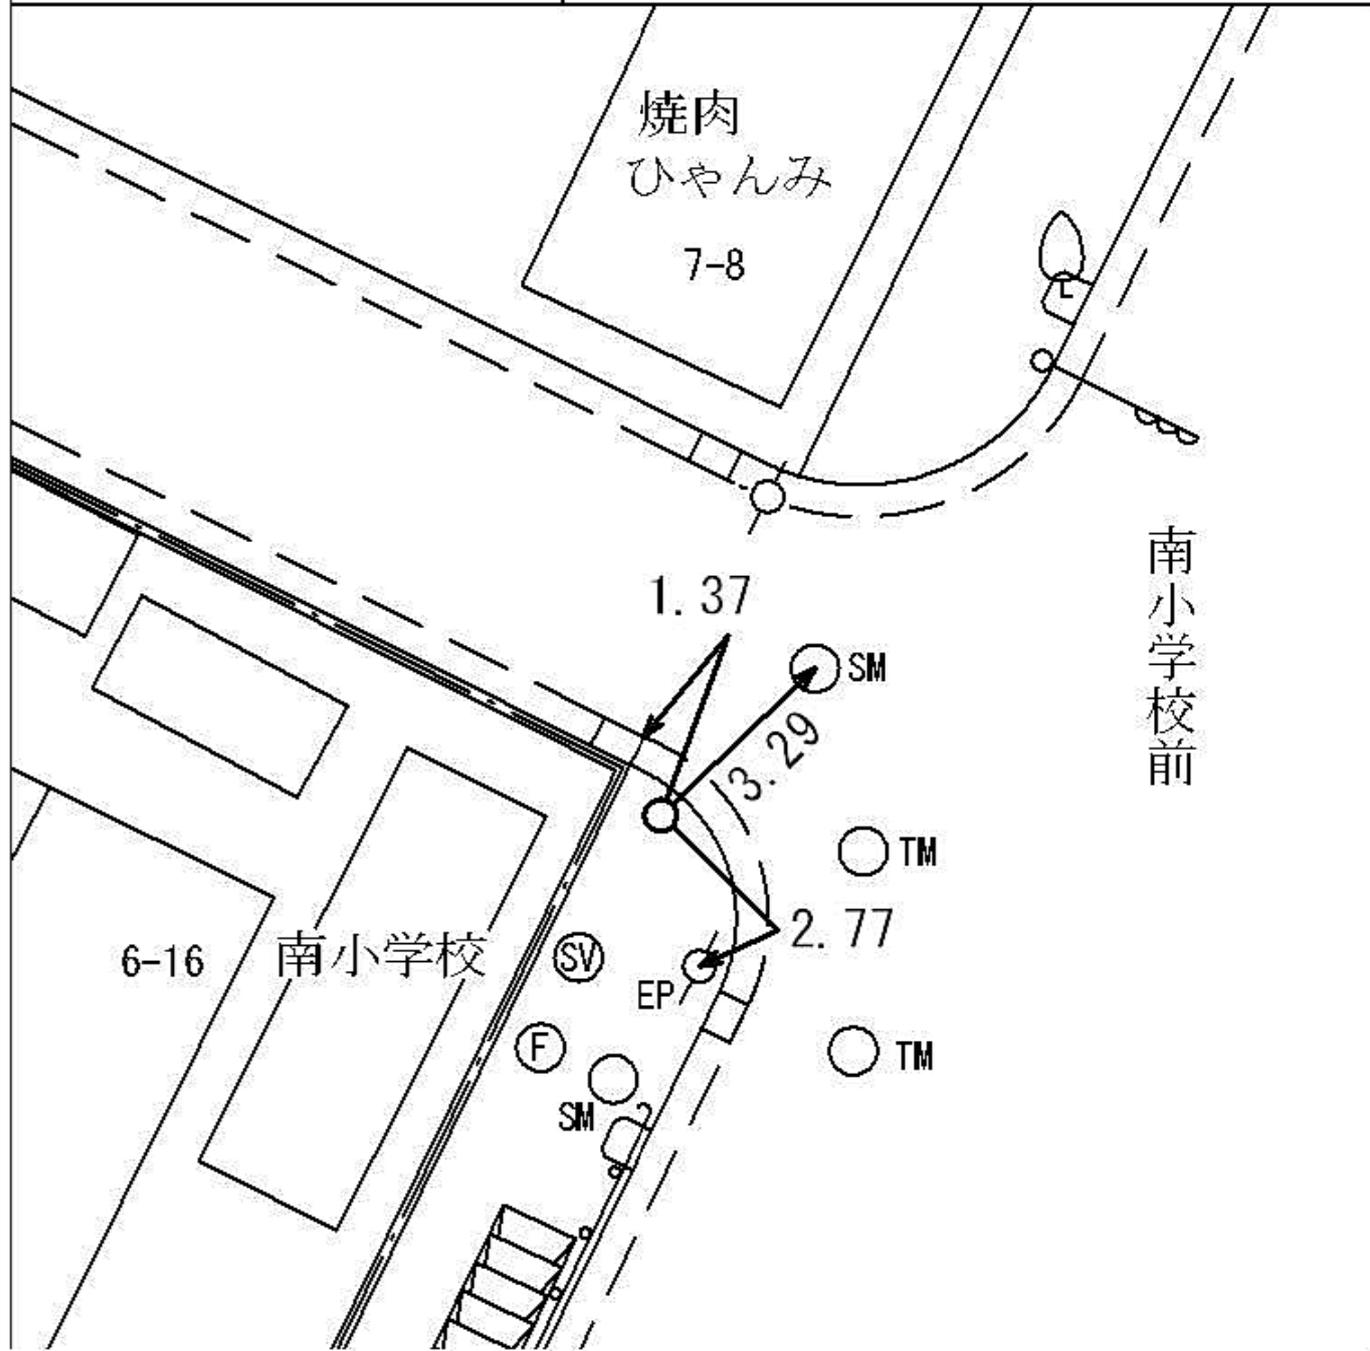


線 番 号	点 番 号	標 識 ノ 種 類	所 在 地
II 655	13	金属標 。鋌。木杭	南 区 別 所 一 丁 目 五 一 一 九 番 地 先
要 図		キザミ	

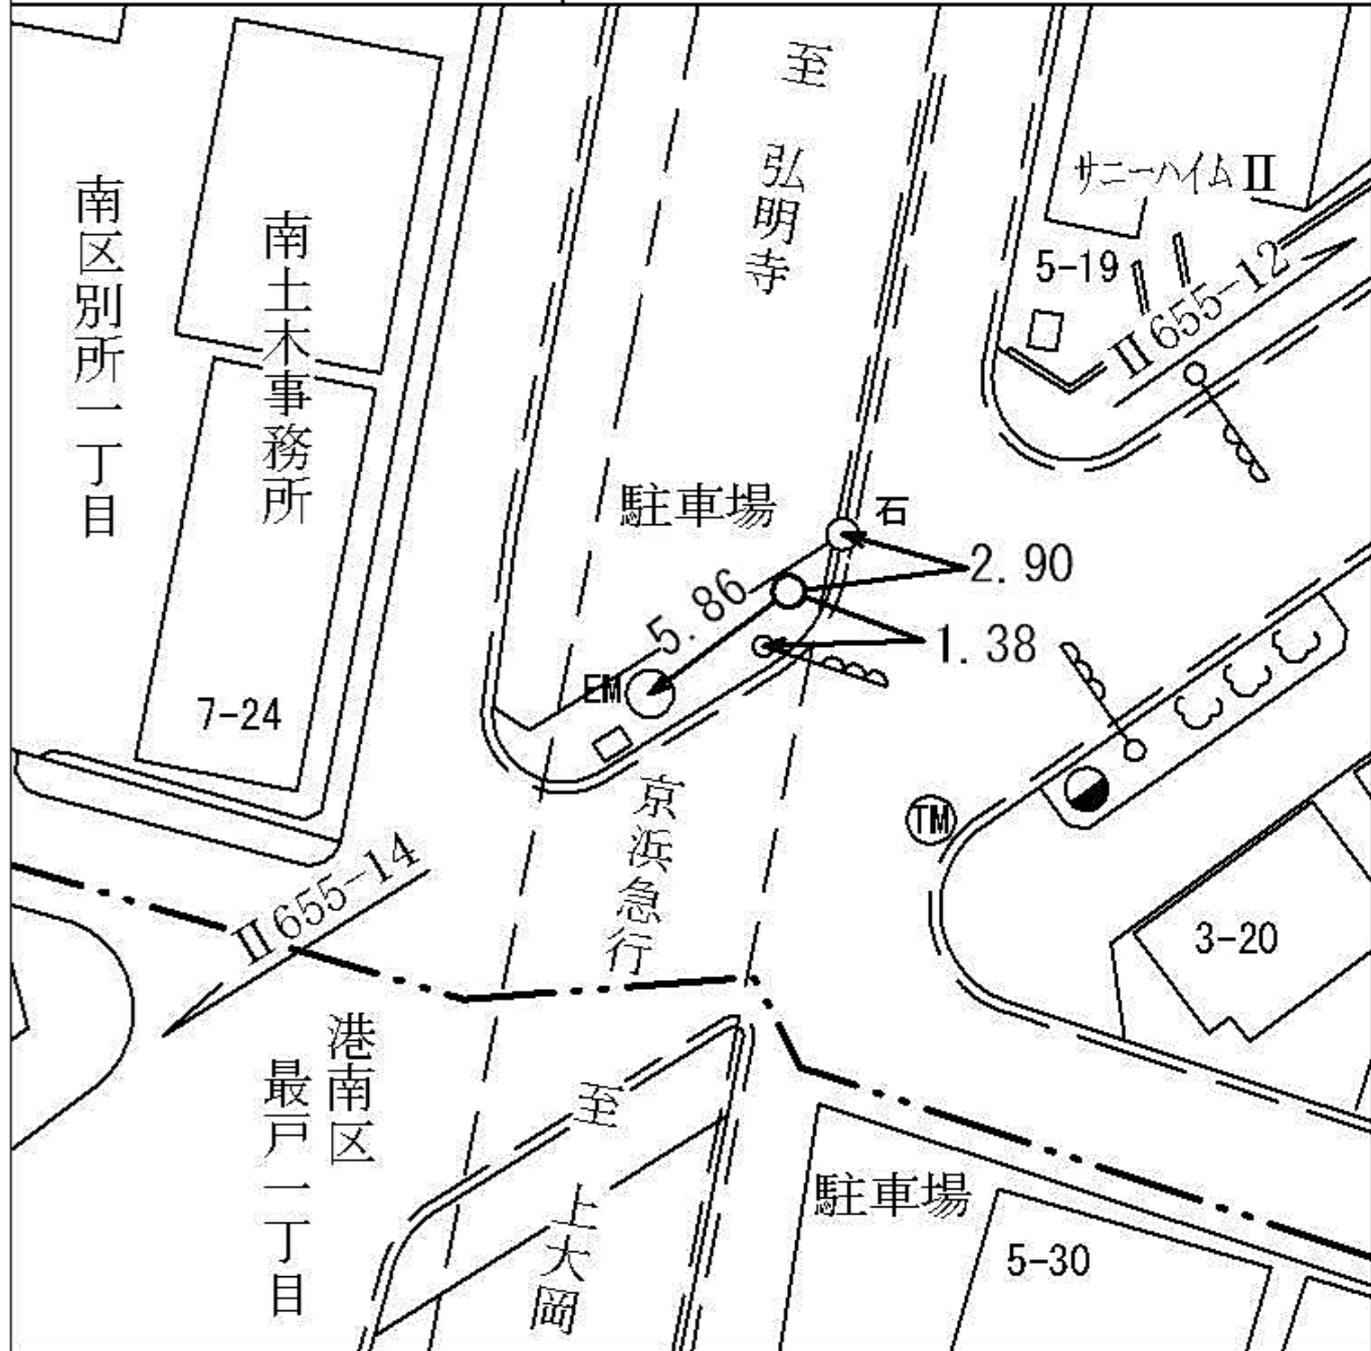

線番号	点番号	標識ノ種類	所在地
II 655	14	<div style="border: 1px solid black; border-radius: 50%; padding: 5px; display: inline-block;">金属標</div> 。鋏。木杭	港南区最戸一丁目一四―二五番地先
要 図		キザミ	

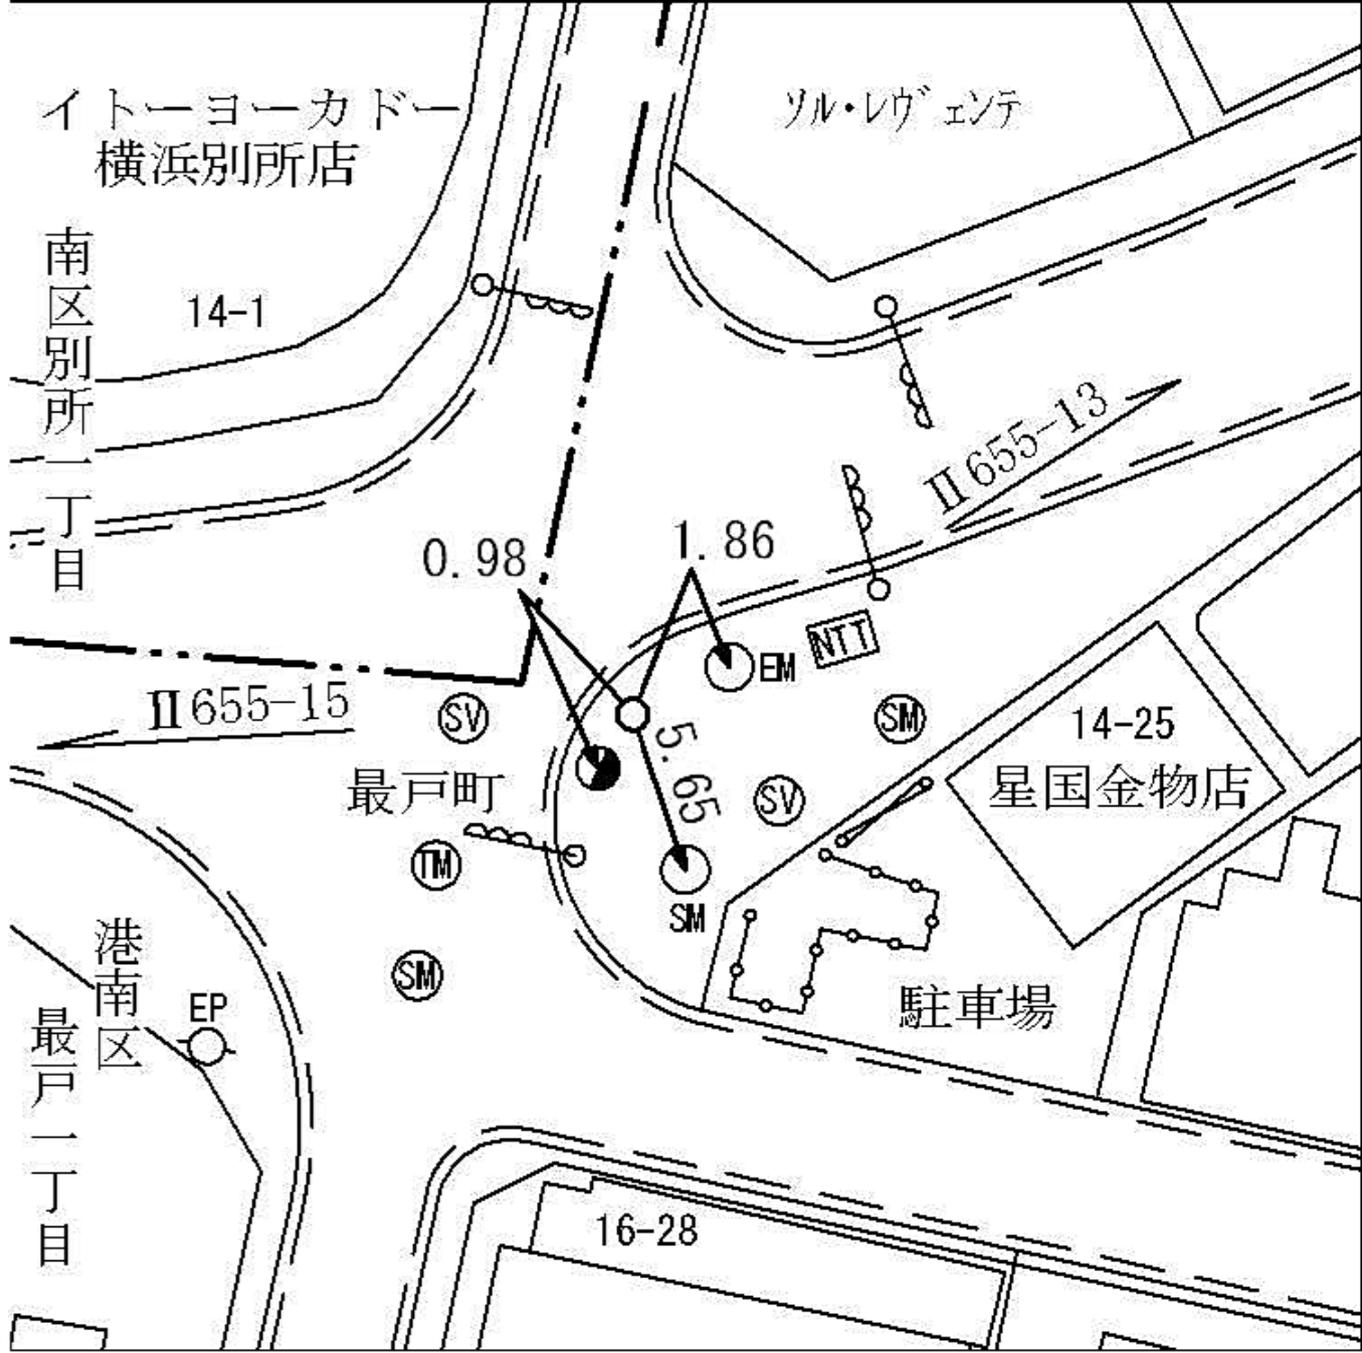


線番号	点番号	標識ノ種類	所在地
II 655	15	金属標。鋏。木杭 キザミ	港南区最戸一丁目二二一三〇番地先
要 図			

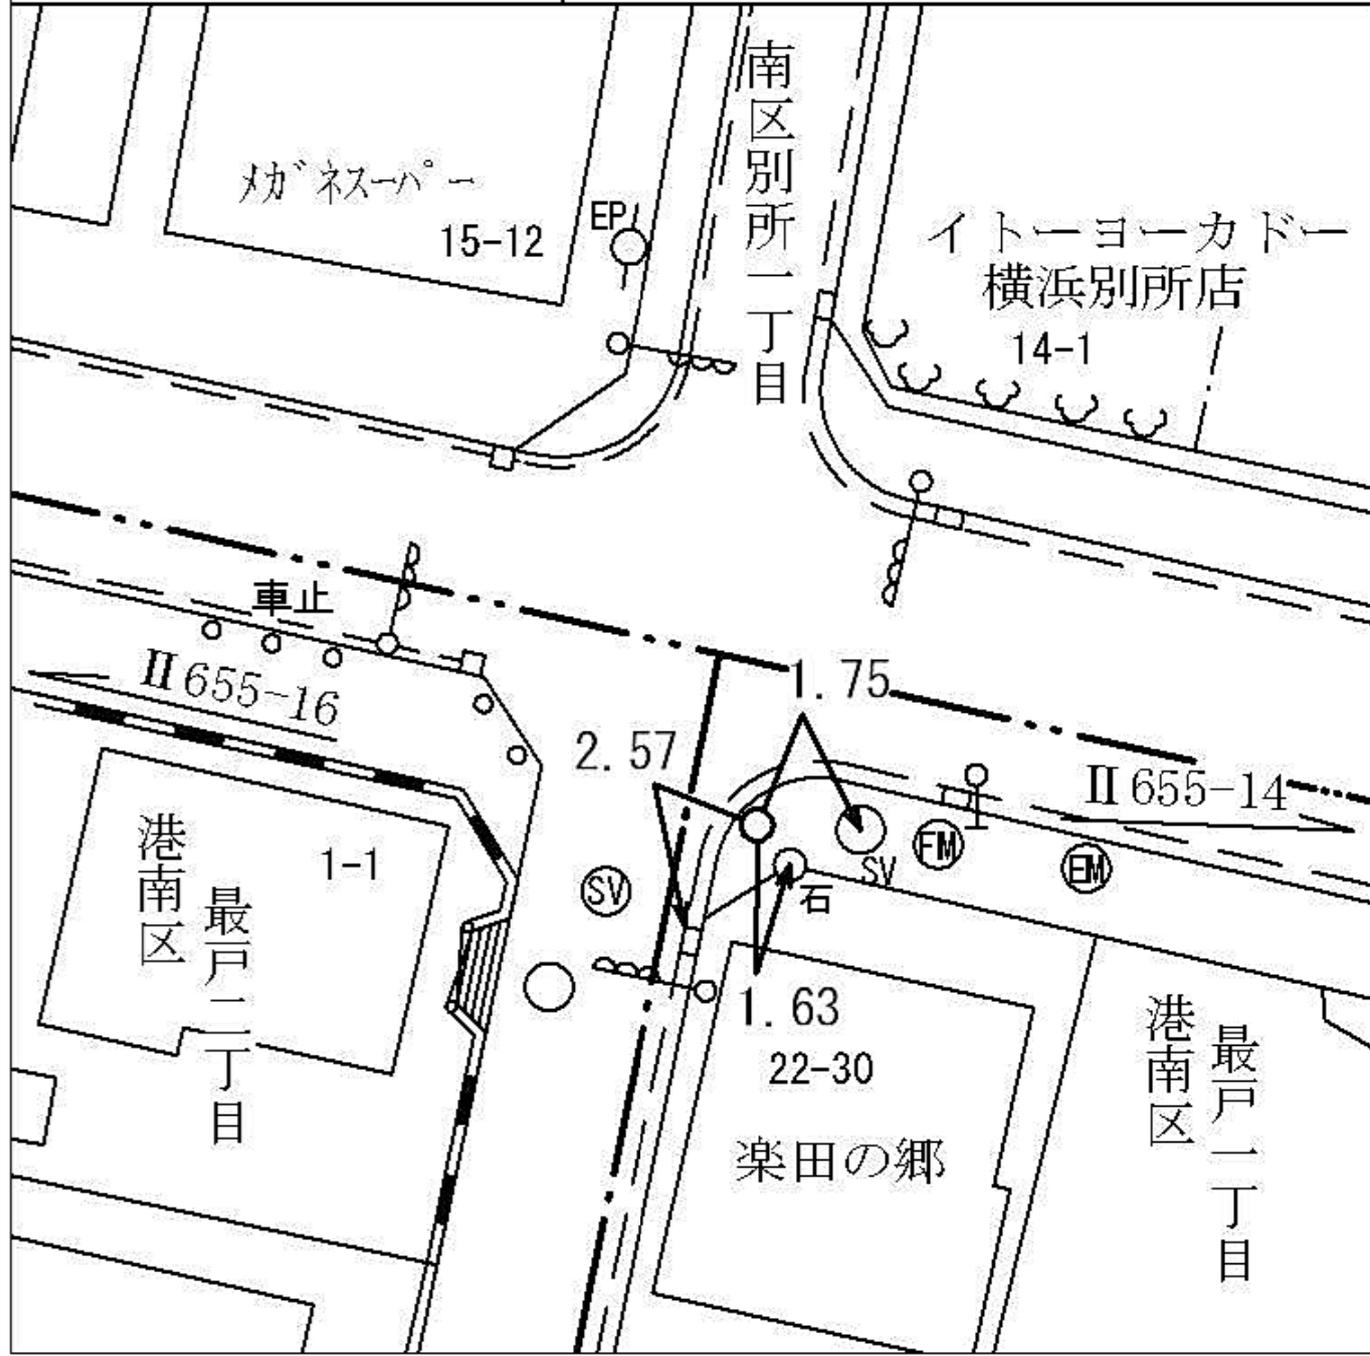

線 番 号	点 番 号	標 識 ノ 種 類	所 在 地
-------------	-------------	-----------	-------

II 655	16	金属標。鋏。木杭 (金属標)	南 区 別 所 二 丁 目 七 ー 七 番 地 先
要 図		キザミ	

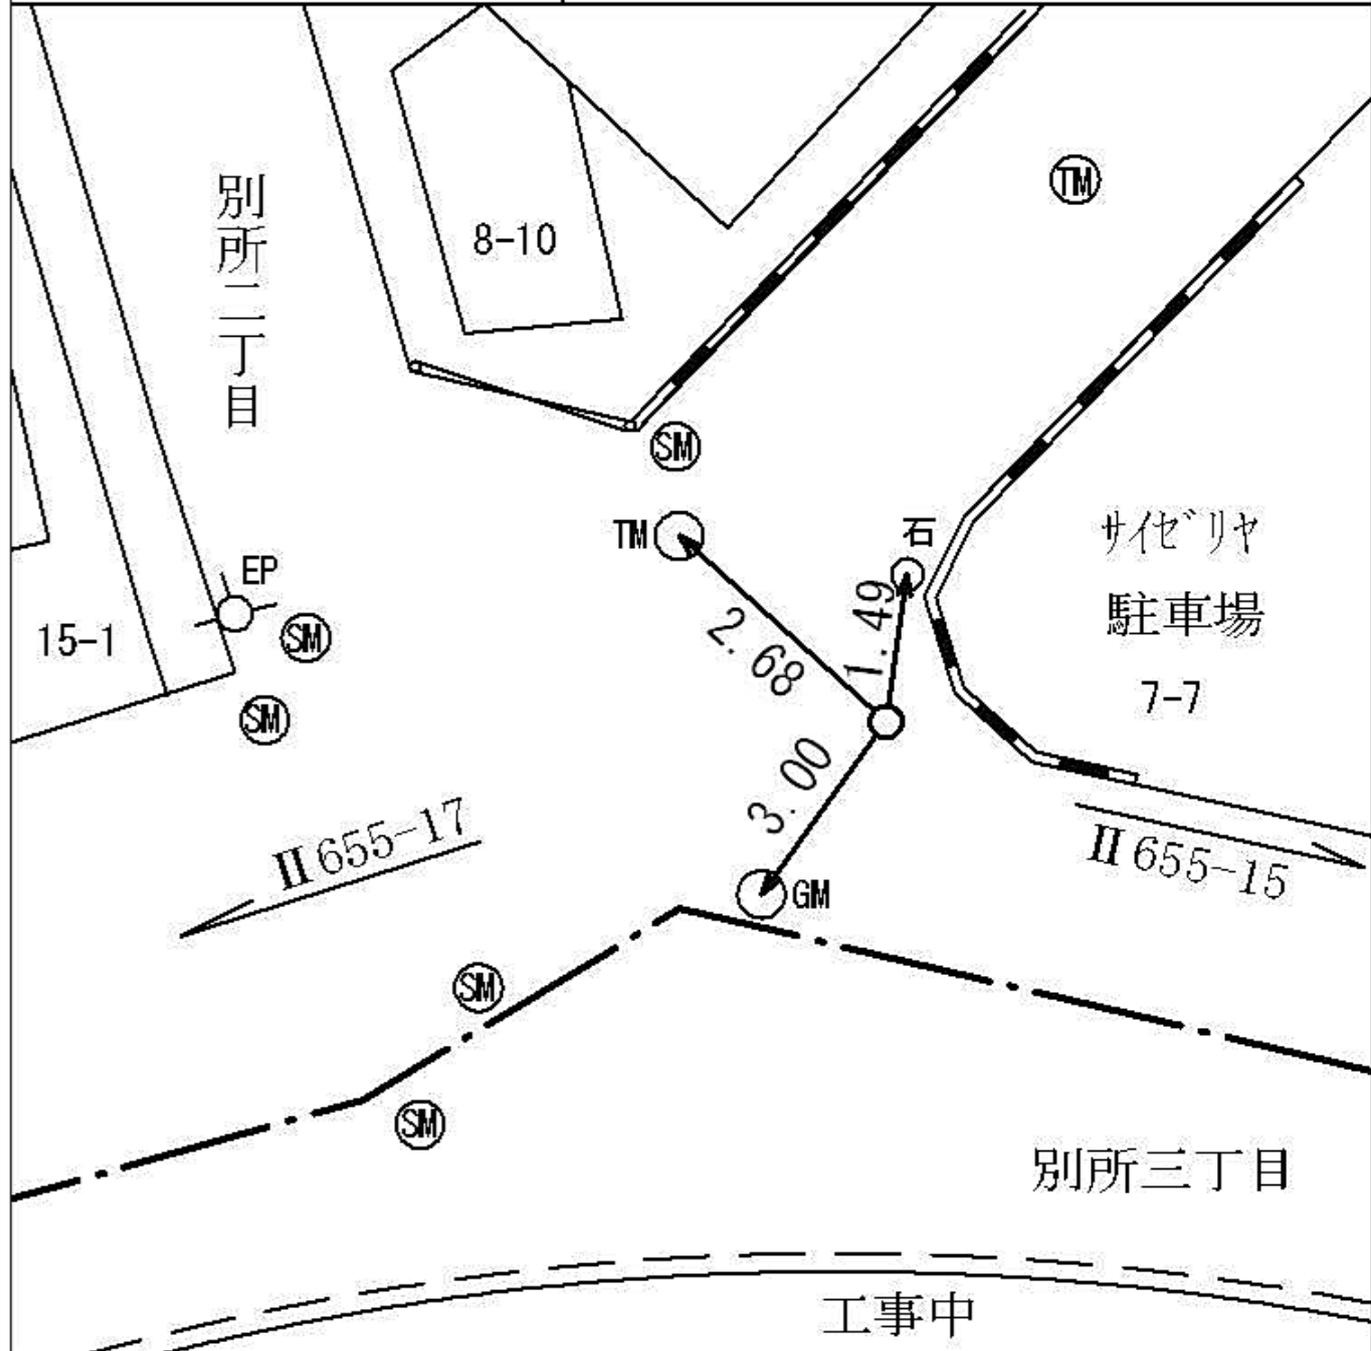


線 番 号	点 番 号	標 識 ノ 種 類	所 在 地
-------------	-------------	-----------	-------

II 655	17
--------	----

金属標。鋸。木杭


南區別所二丁目二三一六番地先

要 図	キザミ
-----	-----

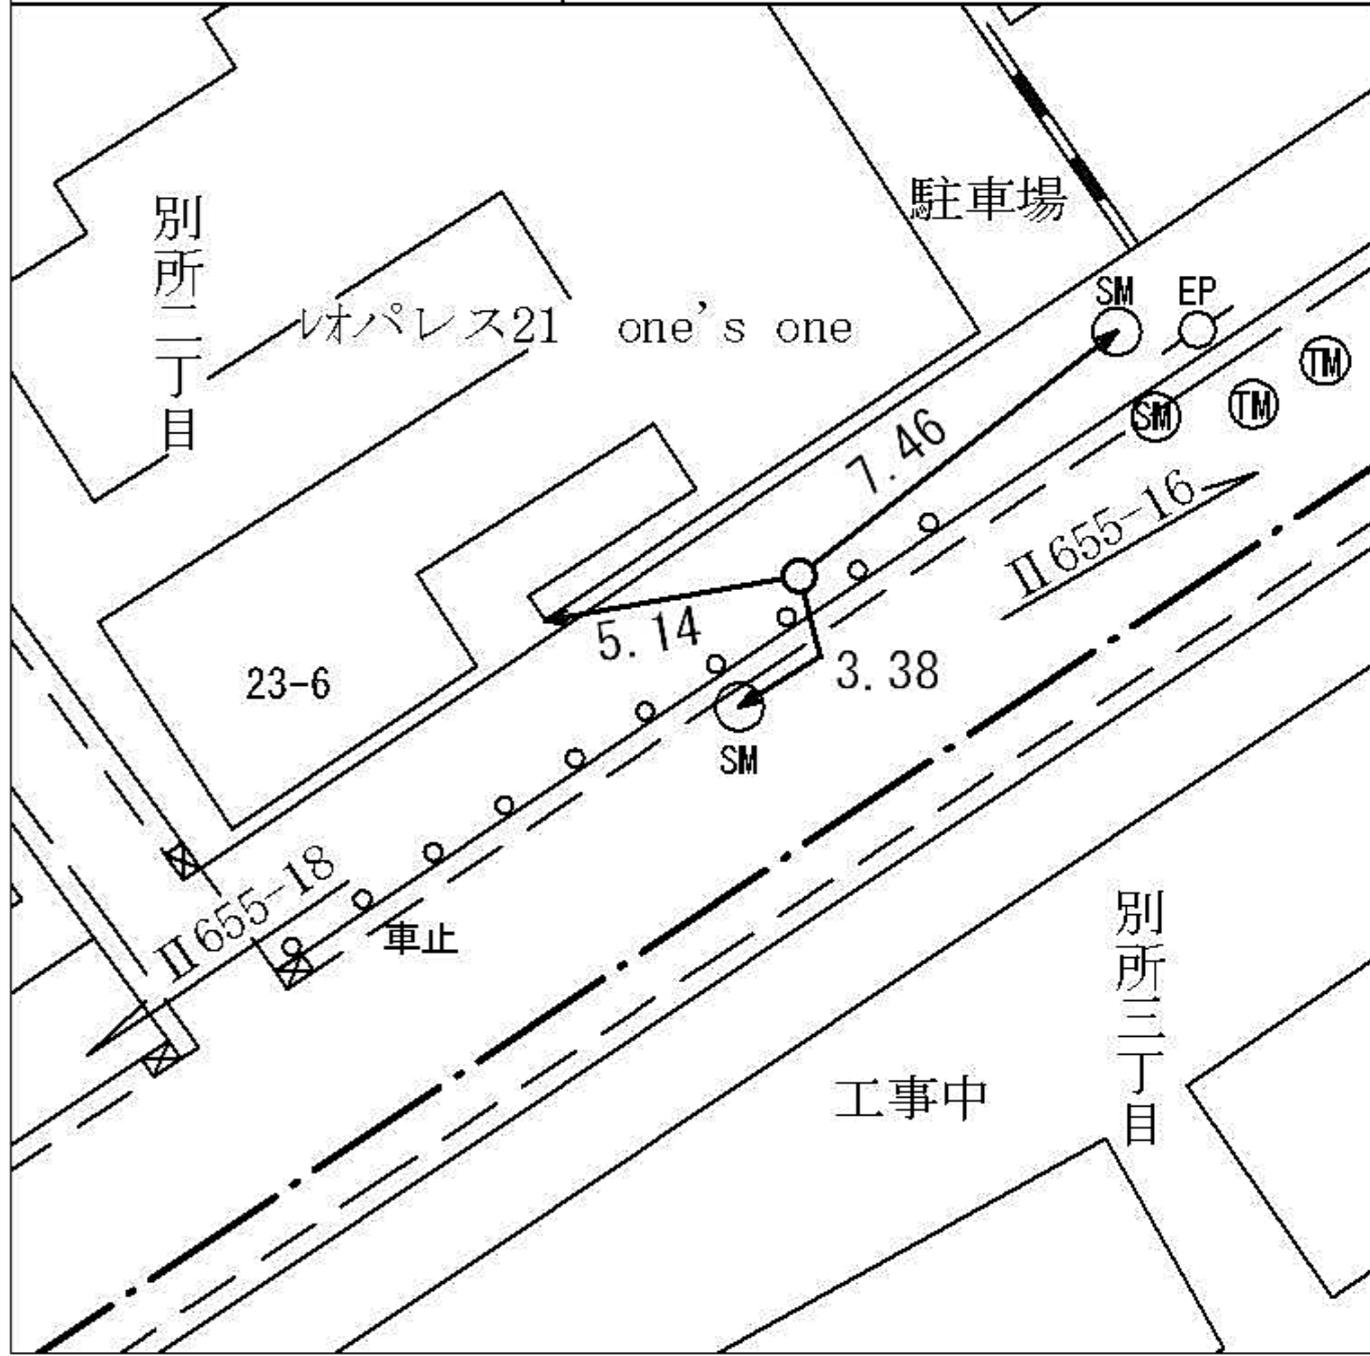

南區別所二丁目二三一六番地先

線番号	点番号	標識ノ種類	所在地
II 655	18	<div style="border: 1px solid black; border-radius: 50%; padding: 5px; display: inline-block;">金属標</div> 。鋸。木杭	南區別所三丁目七―一六番地先
要 図		キザミ	

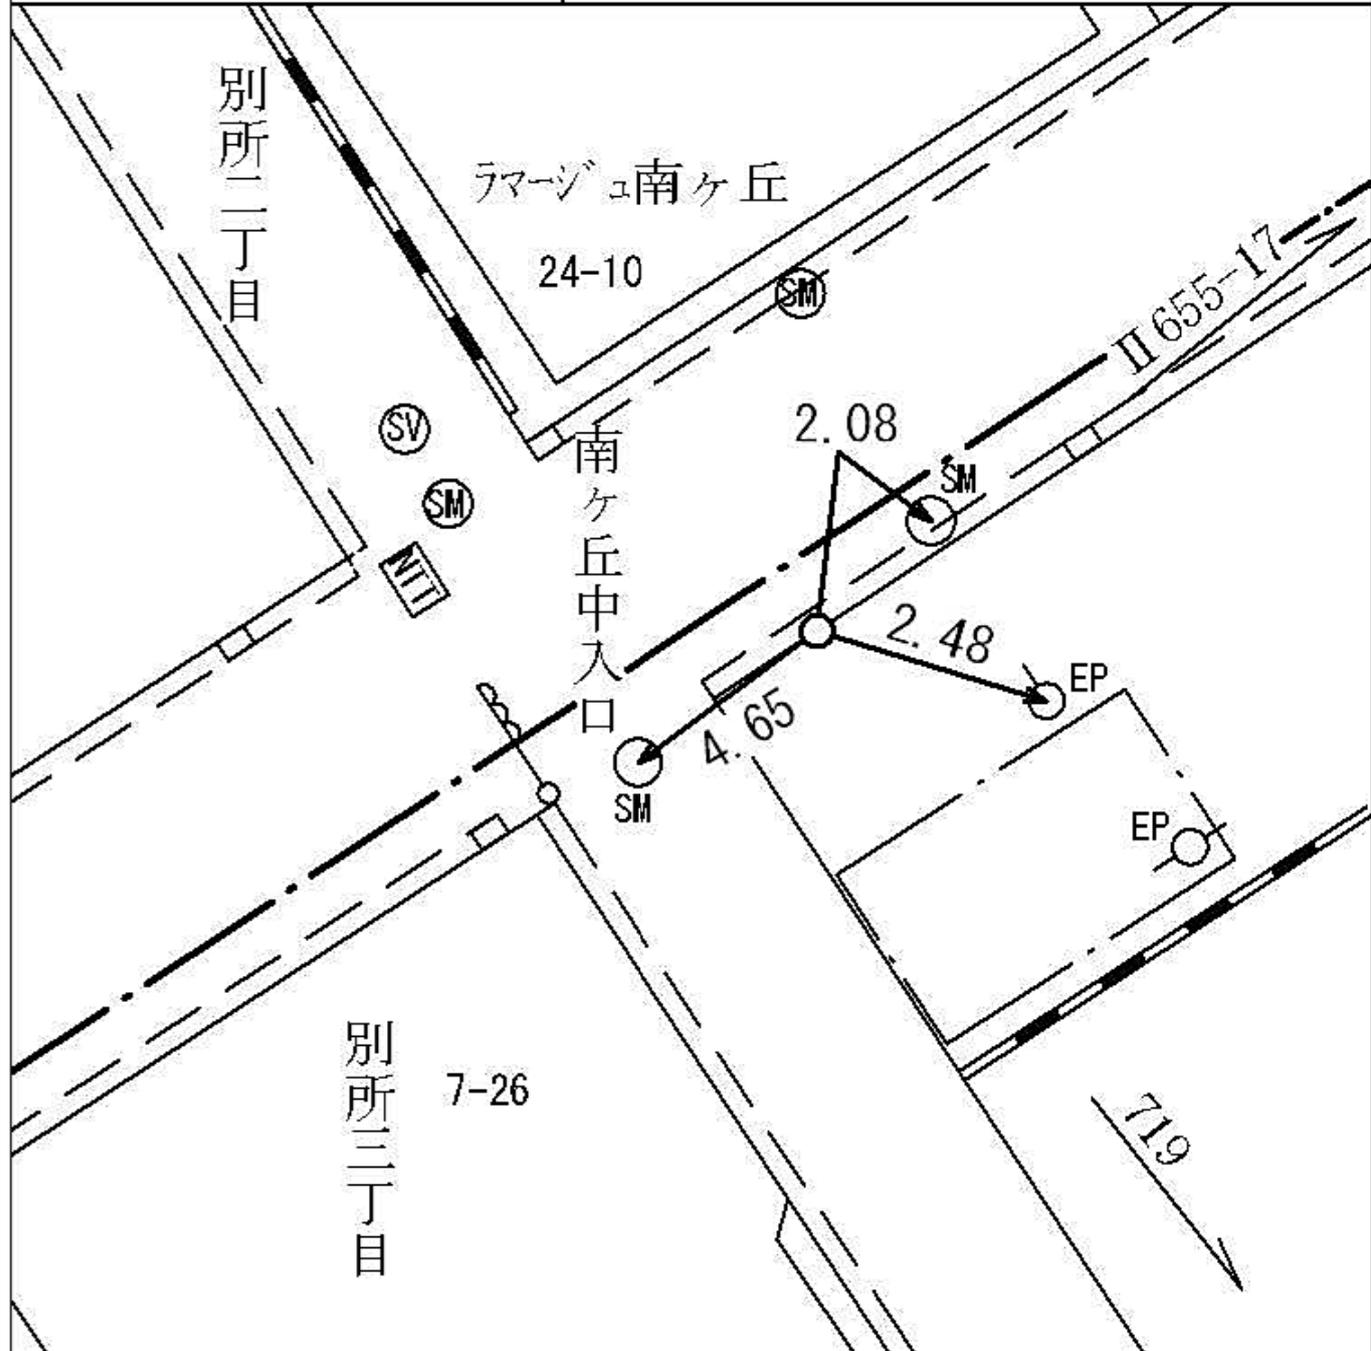

線 番 号	点 番 号	標 識 ノ 種 類	所 在 地
-------------	-------------	-----------	-------


Ⅱ 656 1

金属標。鋸。木杭

南区東蒔田町一一一番地先

要 図

キザミ

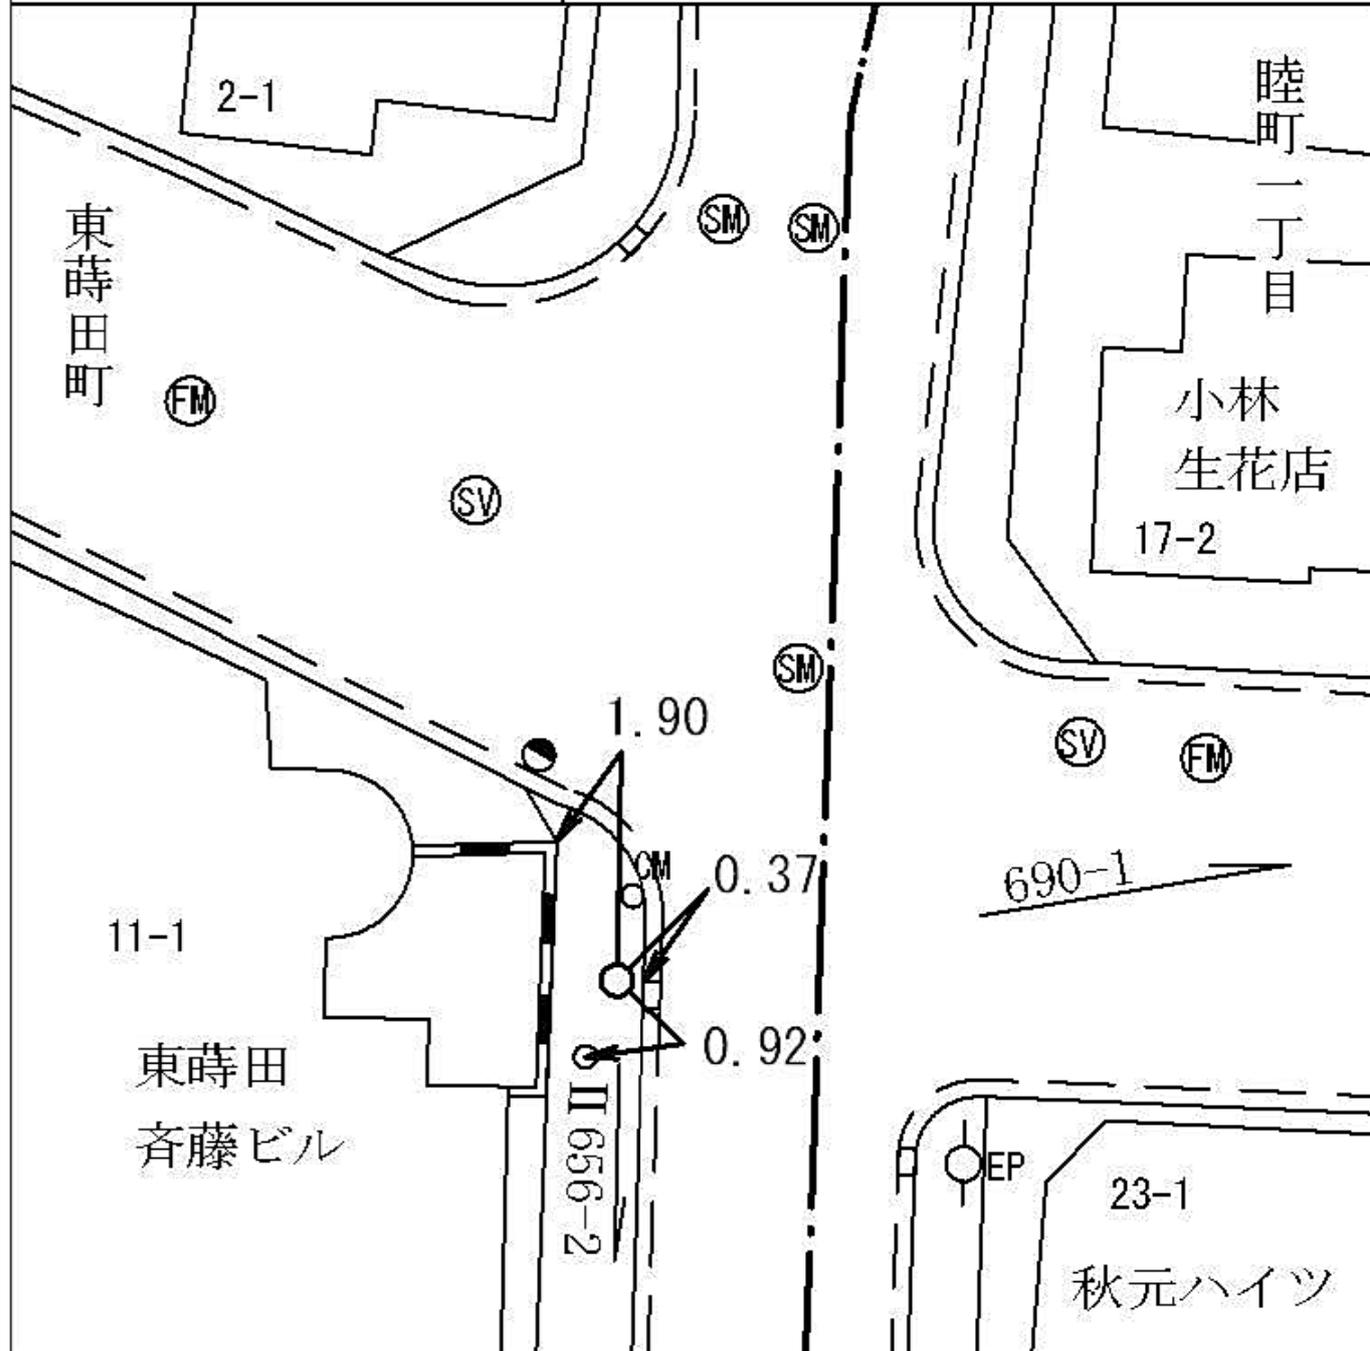

線 番 号	点 番 号	標 識 ノ 種 類	所 在 地
-------------	-------------	-----------	-------


II 656	2
--------	---

金属標。鋏。木杭

南区東蒔田町一九一―二番地先


要 図

キザミ

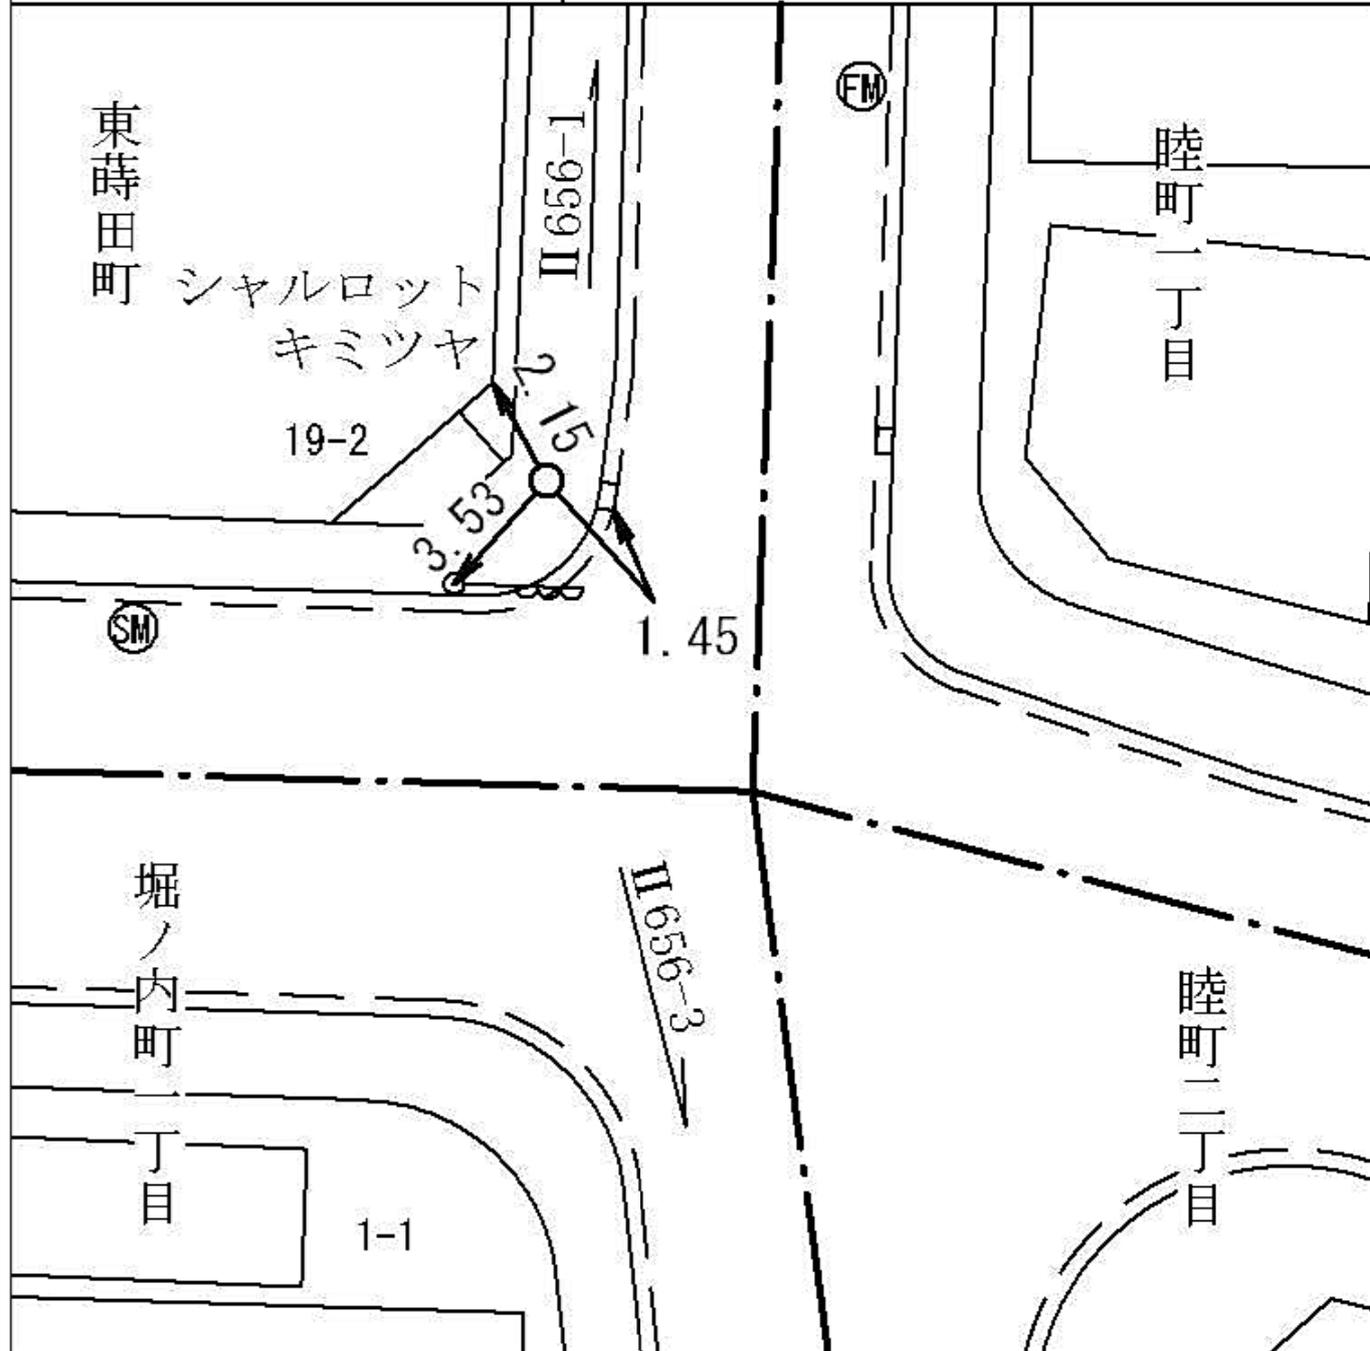


線 番 号	点 番 号	標 識 ノ 種 類	所 在 地
-------------	-------------	-----------	-------


II 656	3	金属標 。鋸。木杭	南 区 堀 ノ 内 町 一 丁 目 五 一 二 番 地 先
要 図		キザミ	

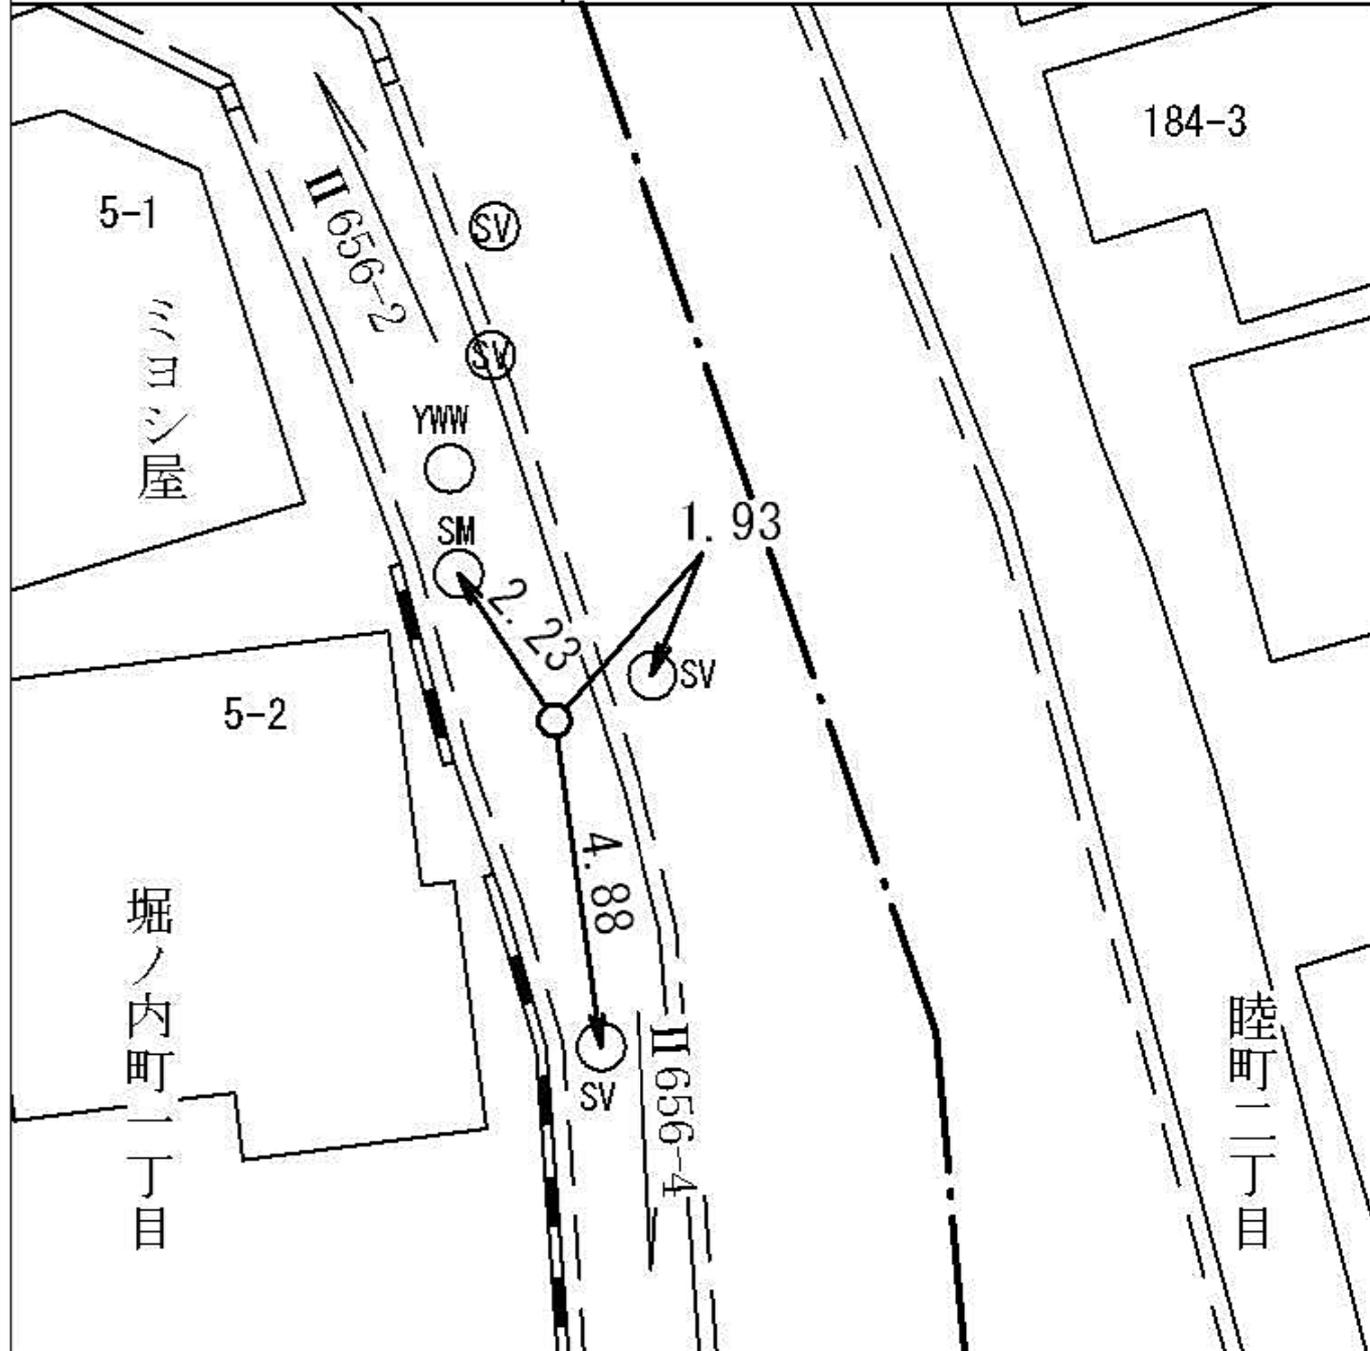


線番号	点番号	標識ノ種類	所在地
II 656	4	<div style="border: 1px solid black; border-radius: 50%; padding: 5px; display: inline-block;">金属標</div> 。鋌。木杭	南区堀ノ内町一丁目一〇一―一番地先
要 図		キザミ	

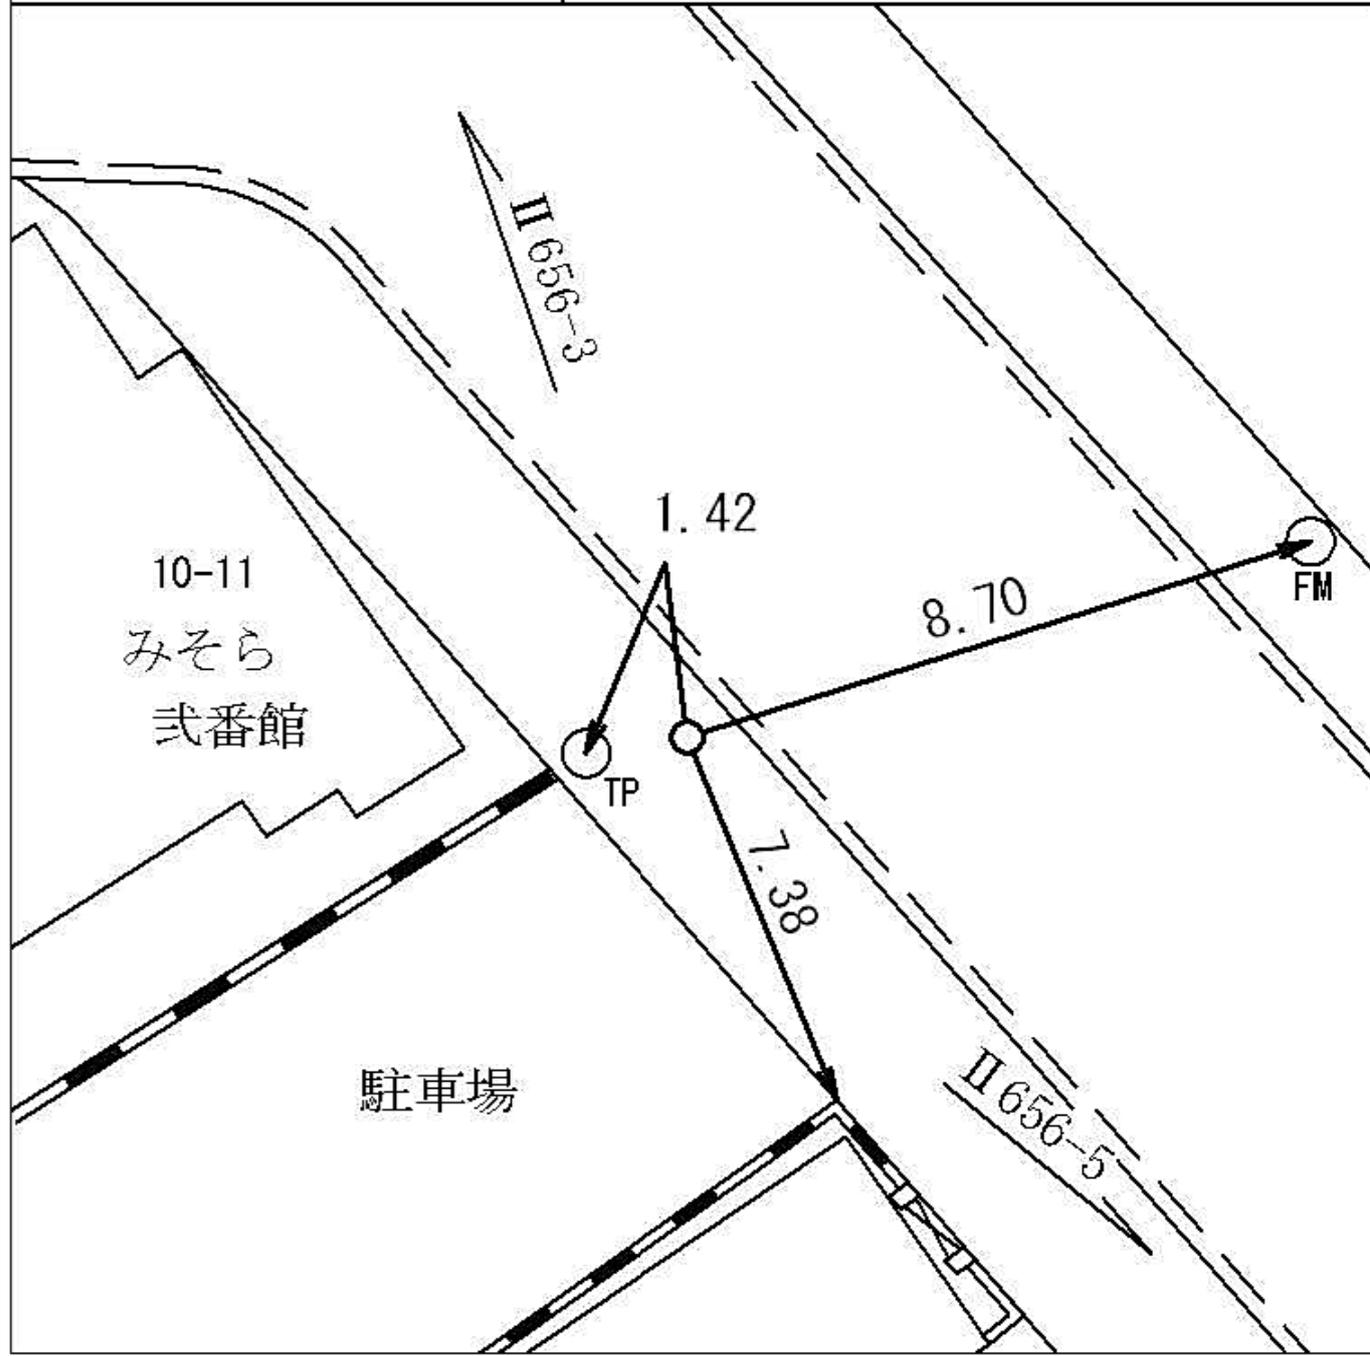

線番号	点番号	標識ノ種類	所在地
II 656	5	<div style="border: 1px solid black; border-radius: 50%; padding: 5px; display: inline-block;">金属標</div> 。鋌。木杭	南区堀ノ内町一丁目六八番地先
要 図		キザミ	

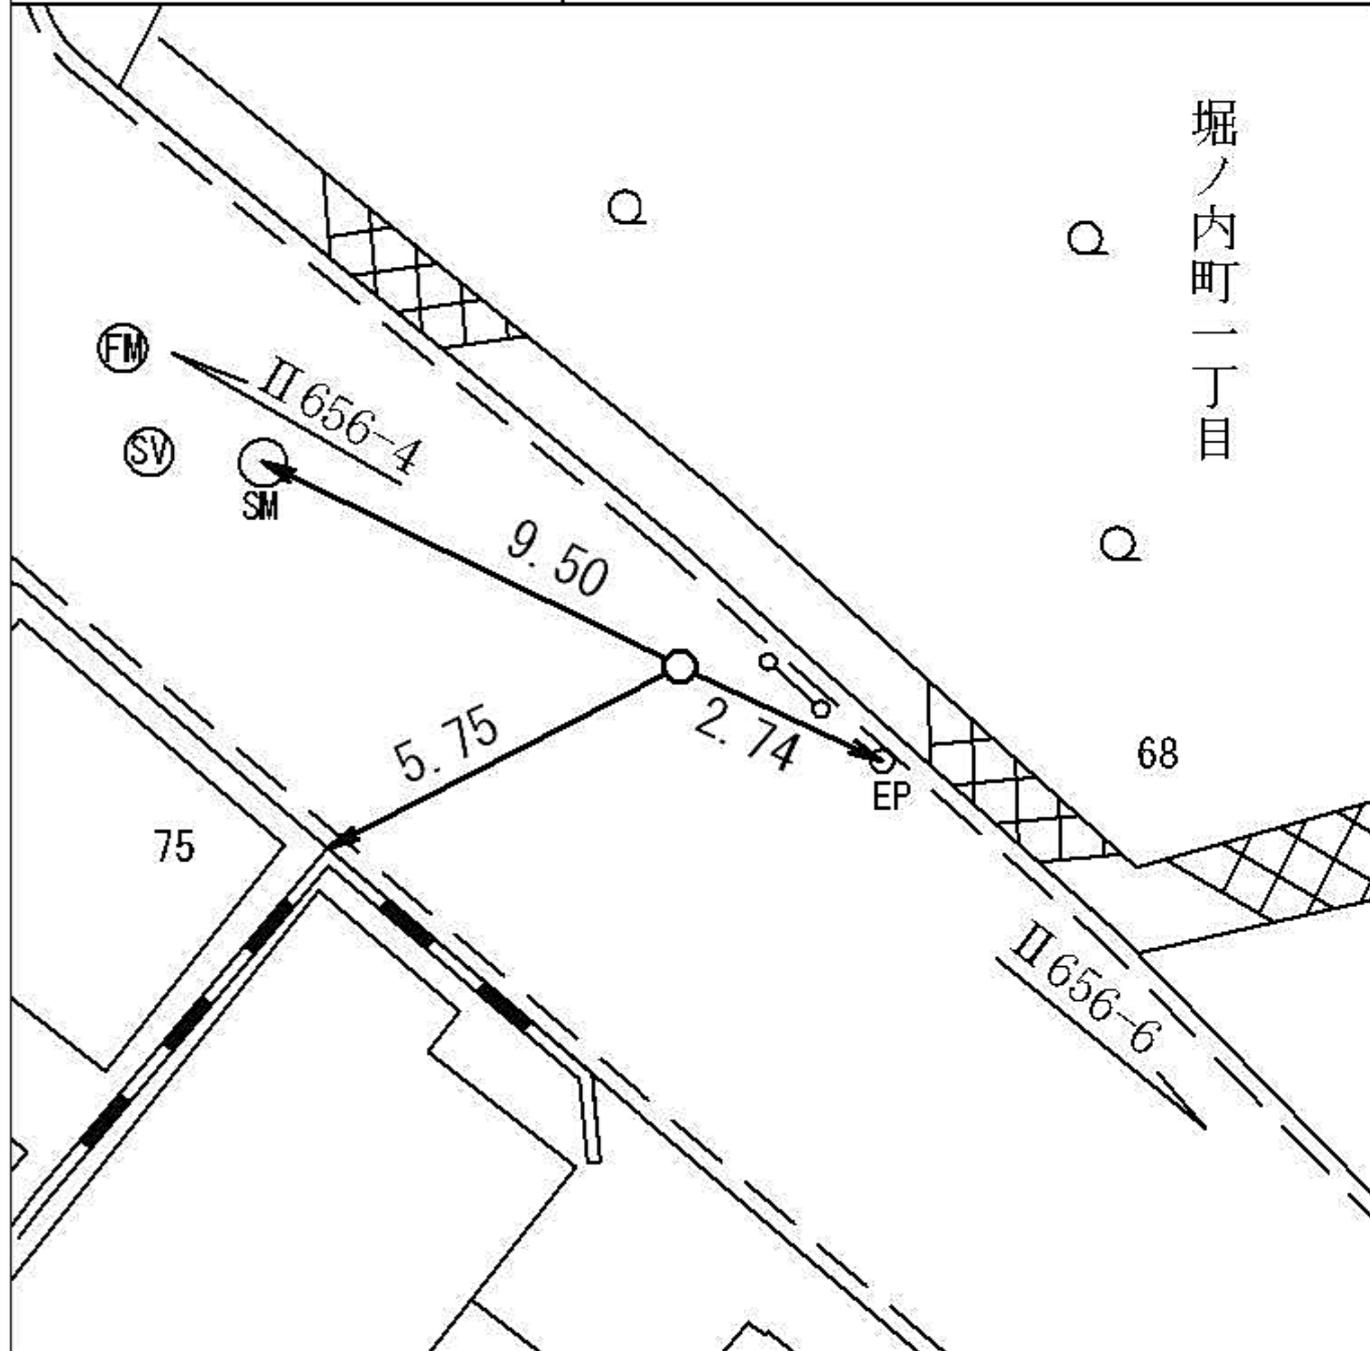


線番号	点番号	標識ノ種類	所在地
II 656	6	金属標。鋸。木杭 キザミ	南区堀ノ内町一丁目八七―七番地先
要 図			

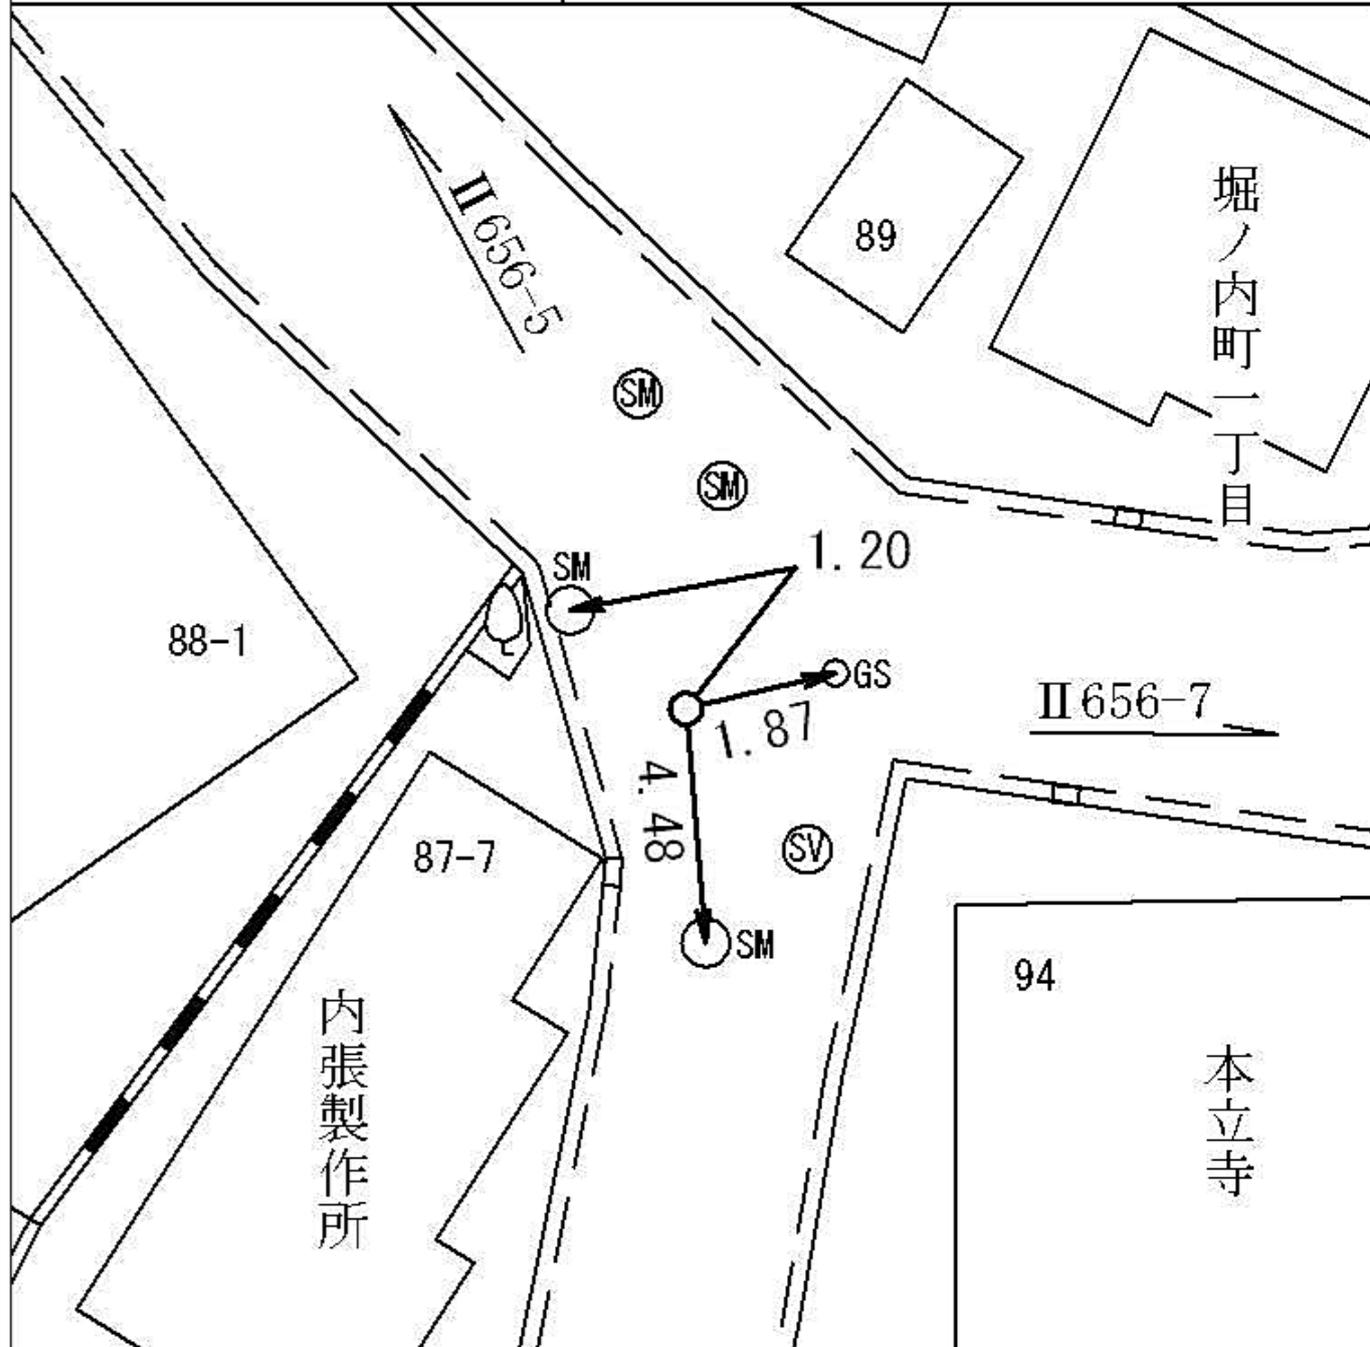

線 番 号	点 番 号	標 識 ノ 種 類	所 在 地
-------------	-------------	-----------	-------

Ⅱ 656	8	金属標 。鋏。木杭	南 区 堀 ノ 内 町 一 丁 目 一 〇 一 番 地 先
要 図		キザミ	

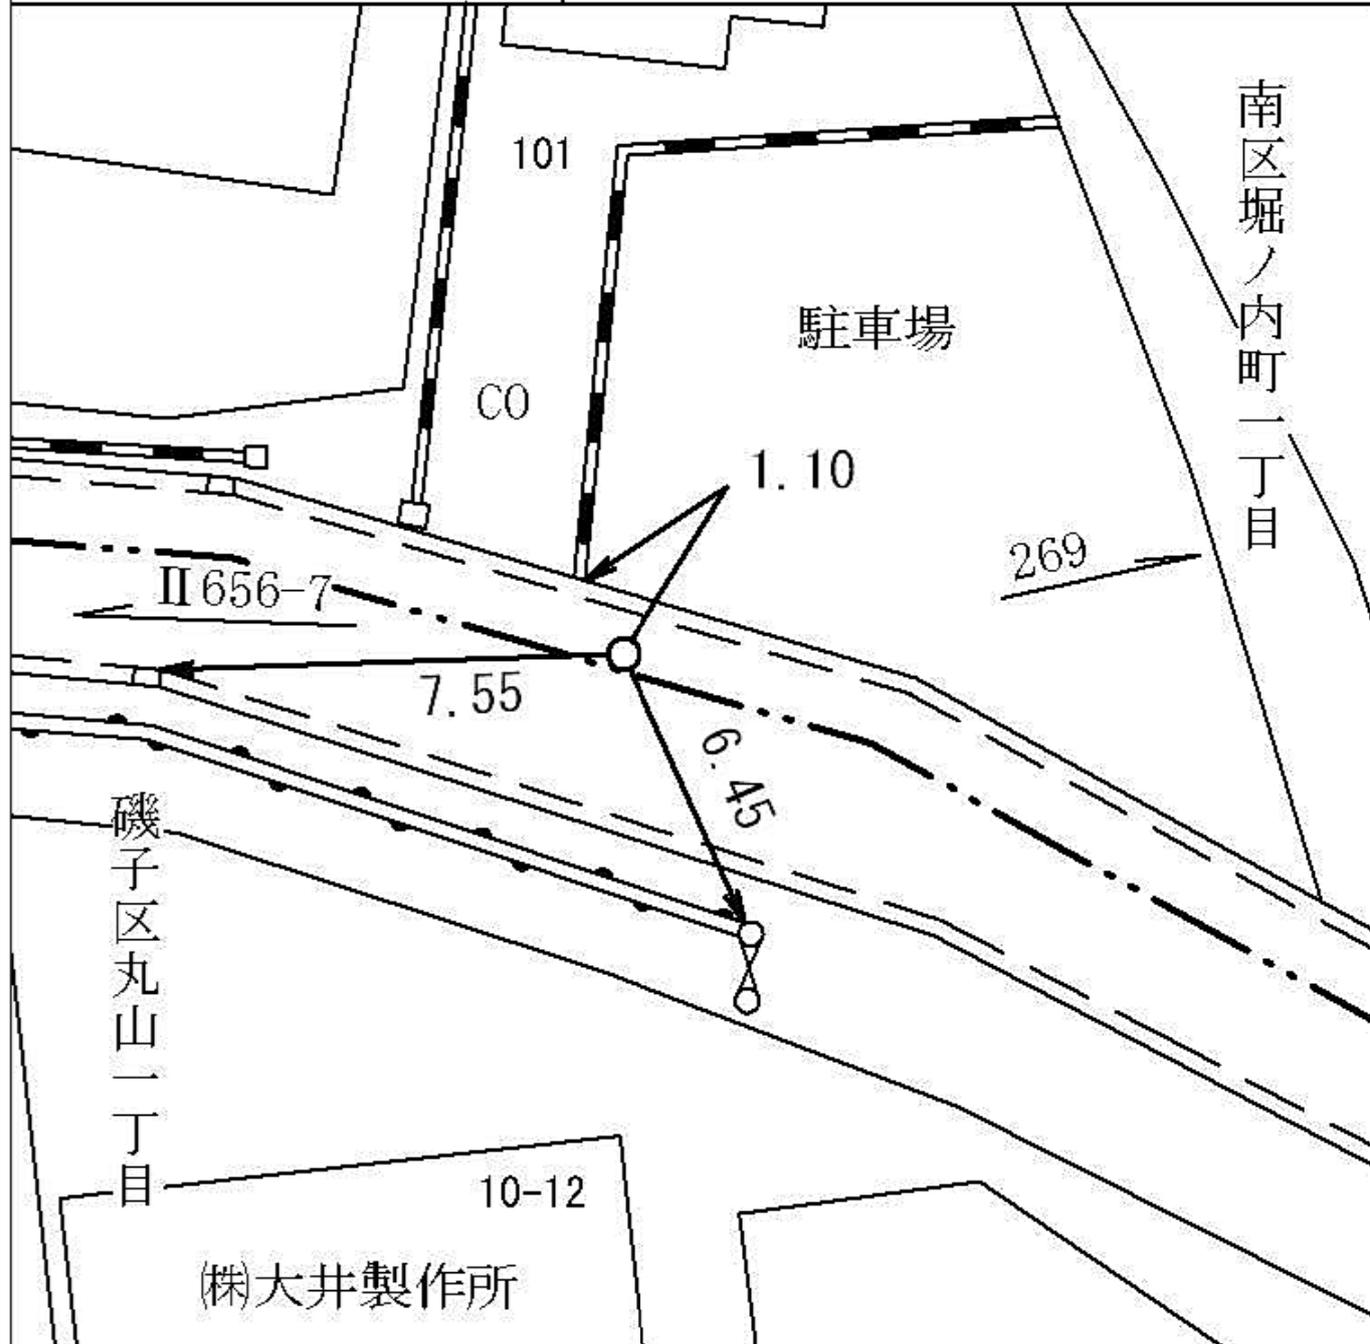

南
区
堀
ノ
内
町
一
丁
目
一
〇
一
番
地
先

線番号	点番号	標識ノ種類	所在地
-----	-----	-------	-----


II 656	9
--------	---

金属標。鋸。木杭

磯子区丸山一丁目一四一三番地先


要 図

キザミ

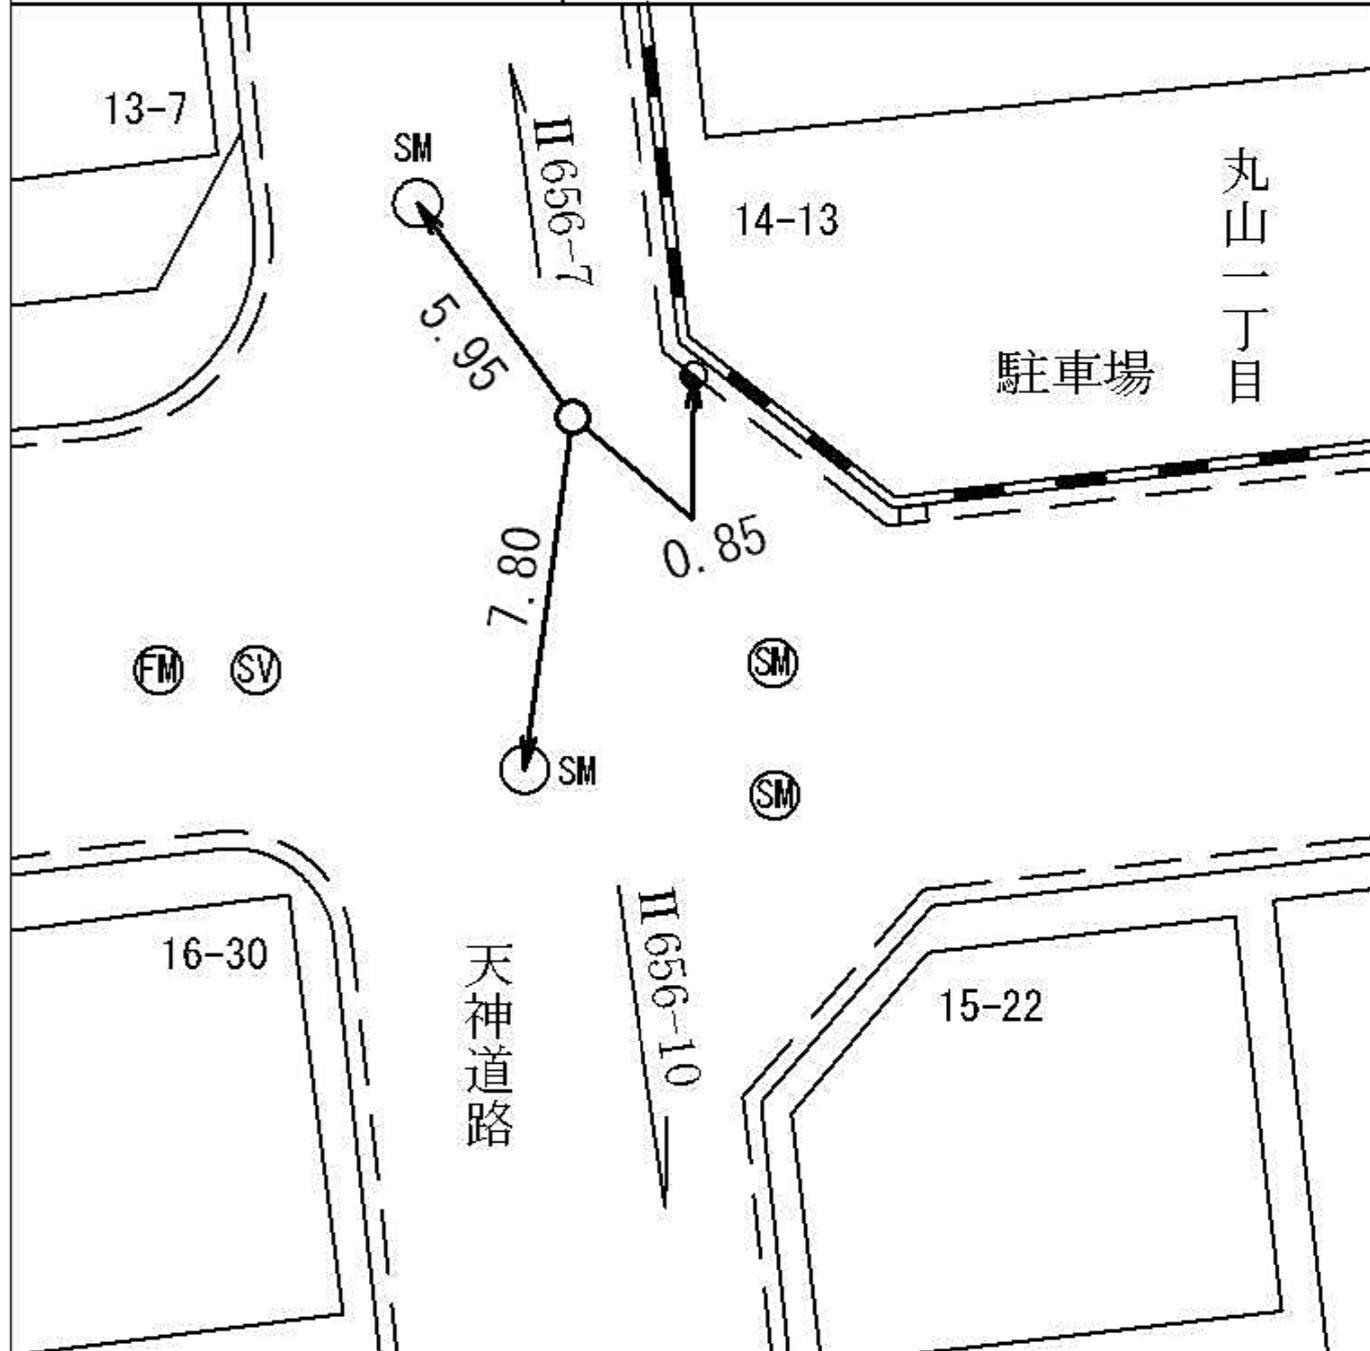


磯子区丸山一丁目一四一三番地先

線番号	点番号	標識ノ種類	所在地
II 656	10	<div style="border: 1px solid black; border-radius: 50%; padding: 5px; display: inline-block;">金属標</div> 。鋌。木杭	磯子区丸山一丁目一七一一七番地先
要 図		キザミ	

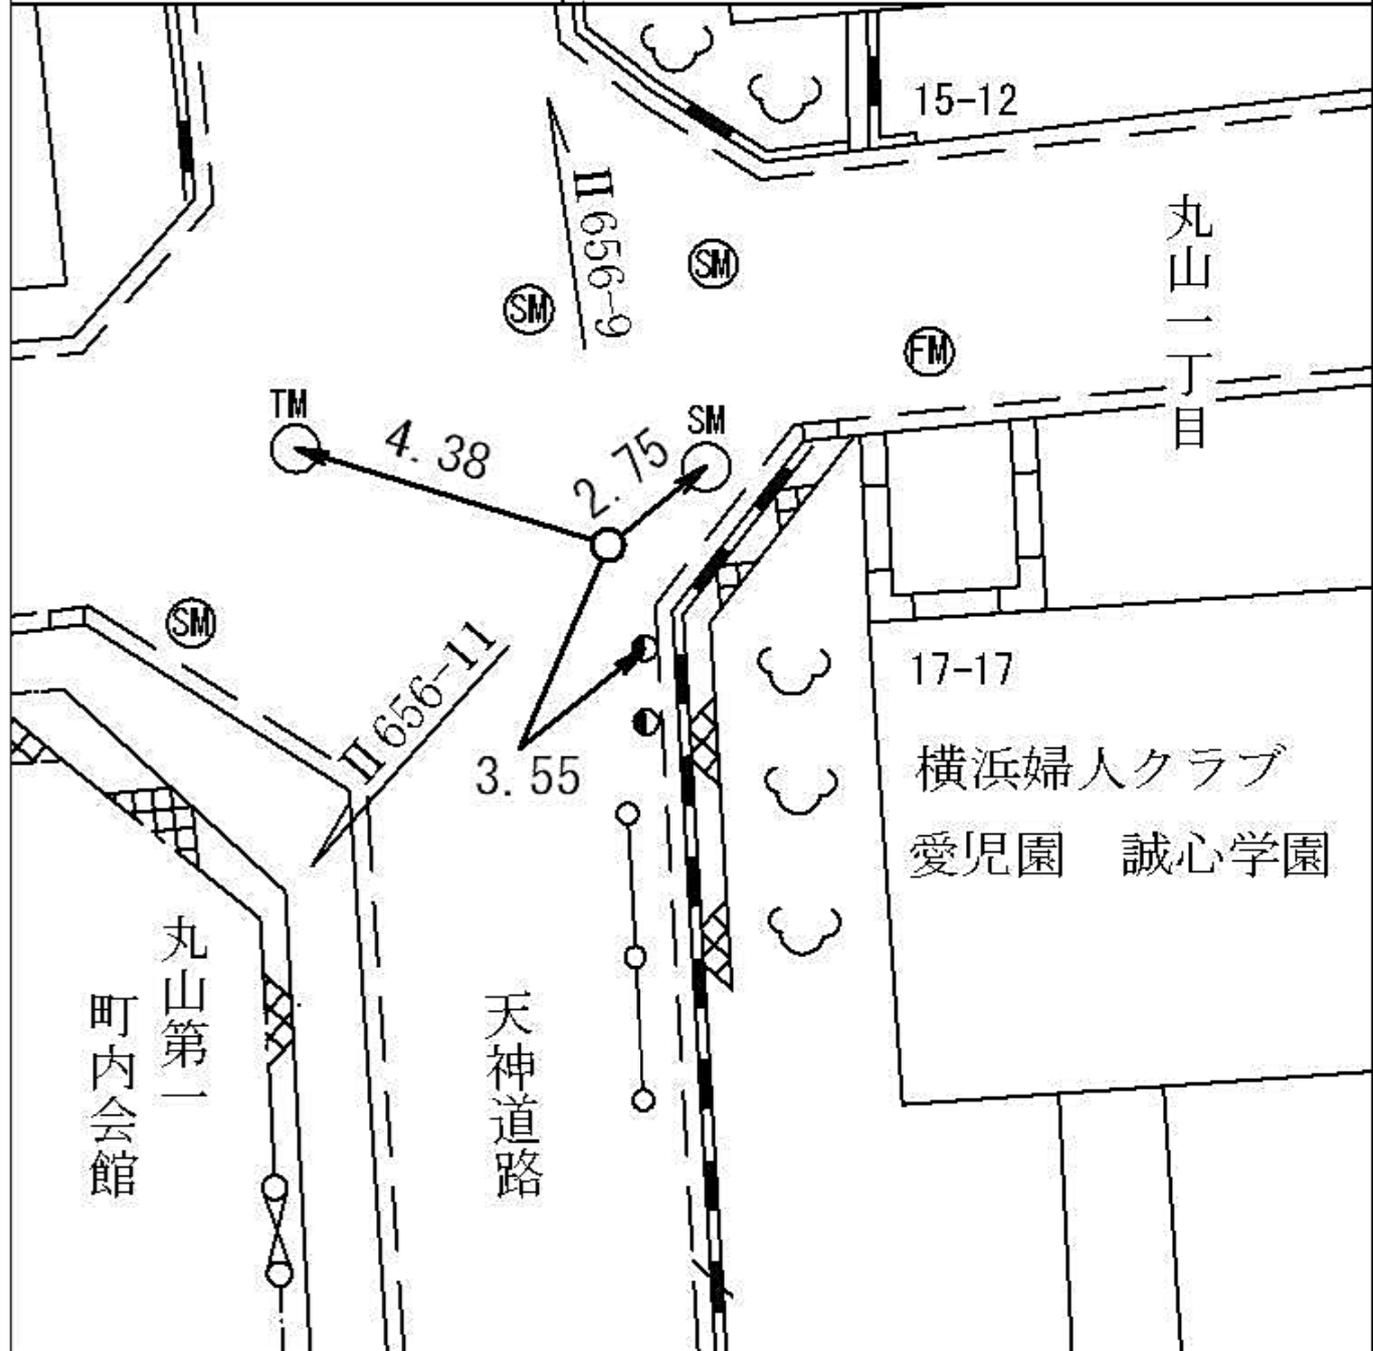

線番号	点番号	標識ノ種類	所在地
II 656	11	<div style="border: 1px solid black; border-radius: 50%; padding: 5px; display: inline-block;">金属標</div> 。鋌。木杭	磯子区丸山一丁目二二―二二番地先
要 図		キザミ	

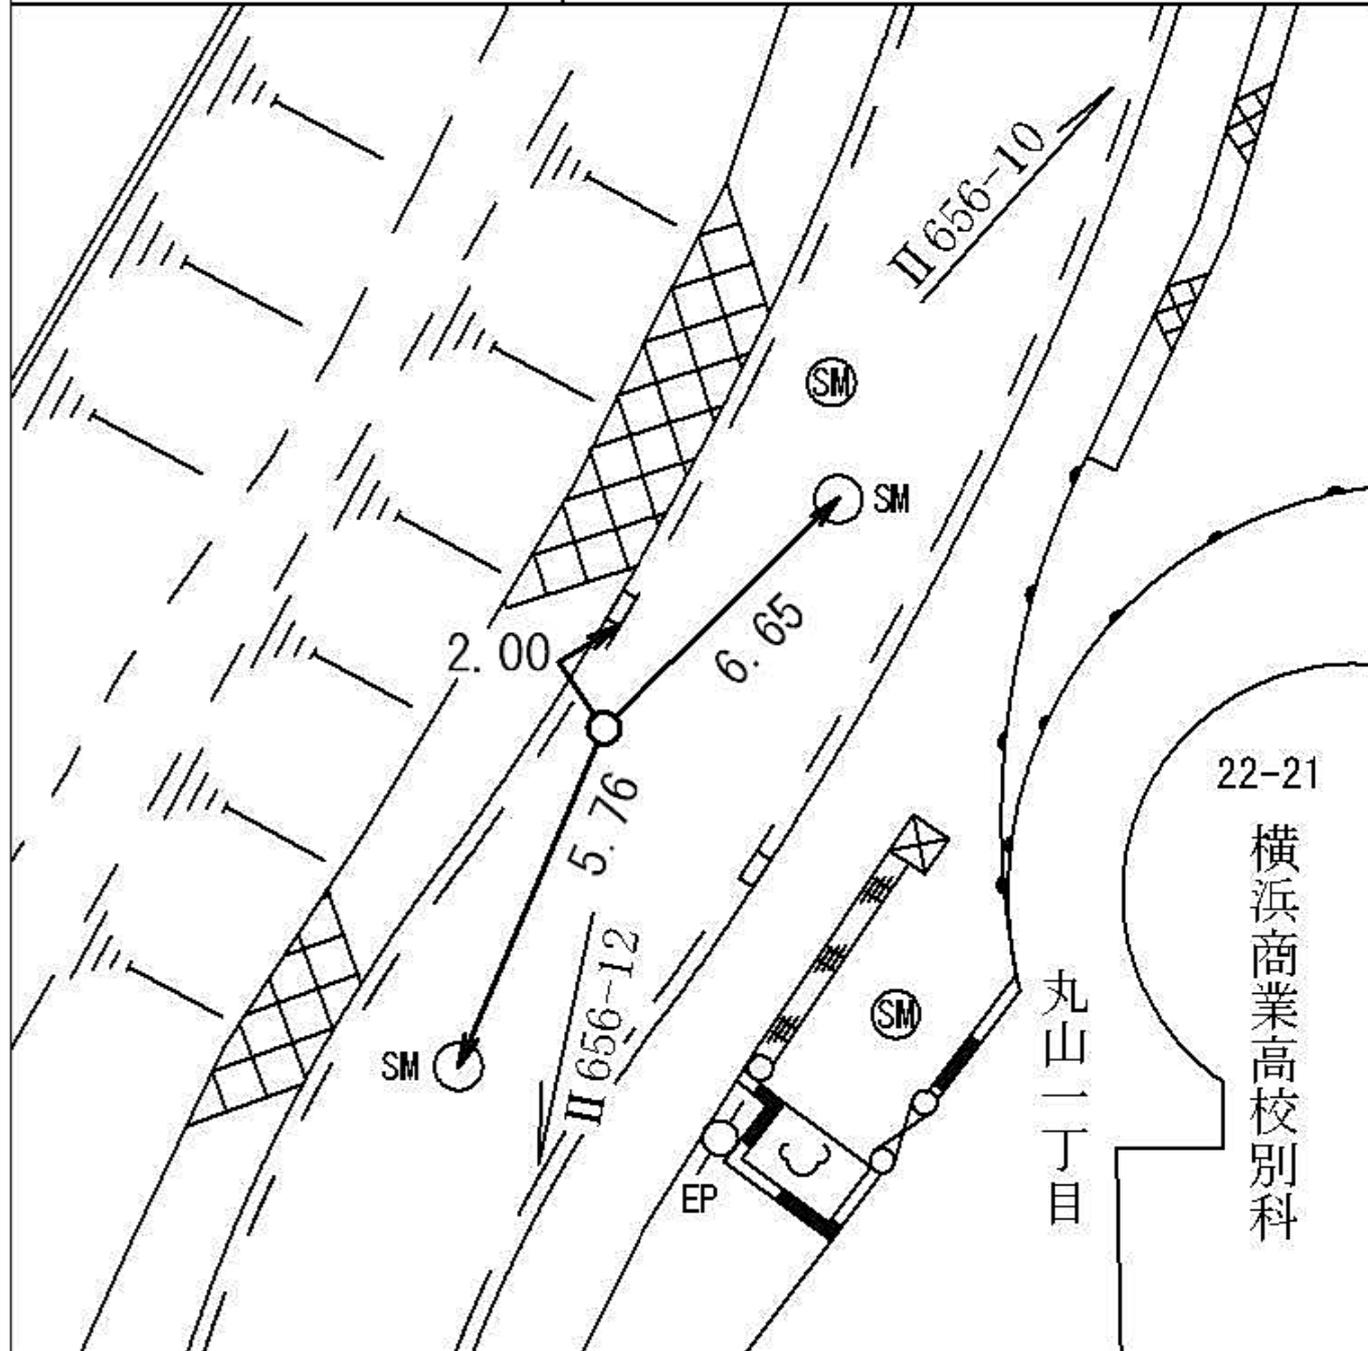

線 番 号	点 番 号	標 識 ノ 種 類	所 在 地
-------------	-------------	-----------	-------


II 656	12
--------	----

金属標。鋏。木杭

磯子区丸山一丁目二七一二番地先

要 図

キザミ

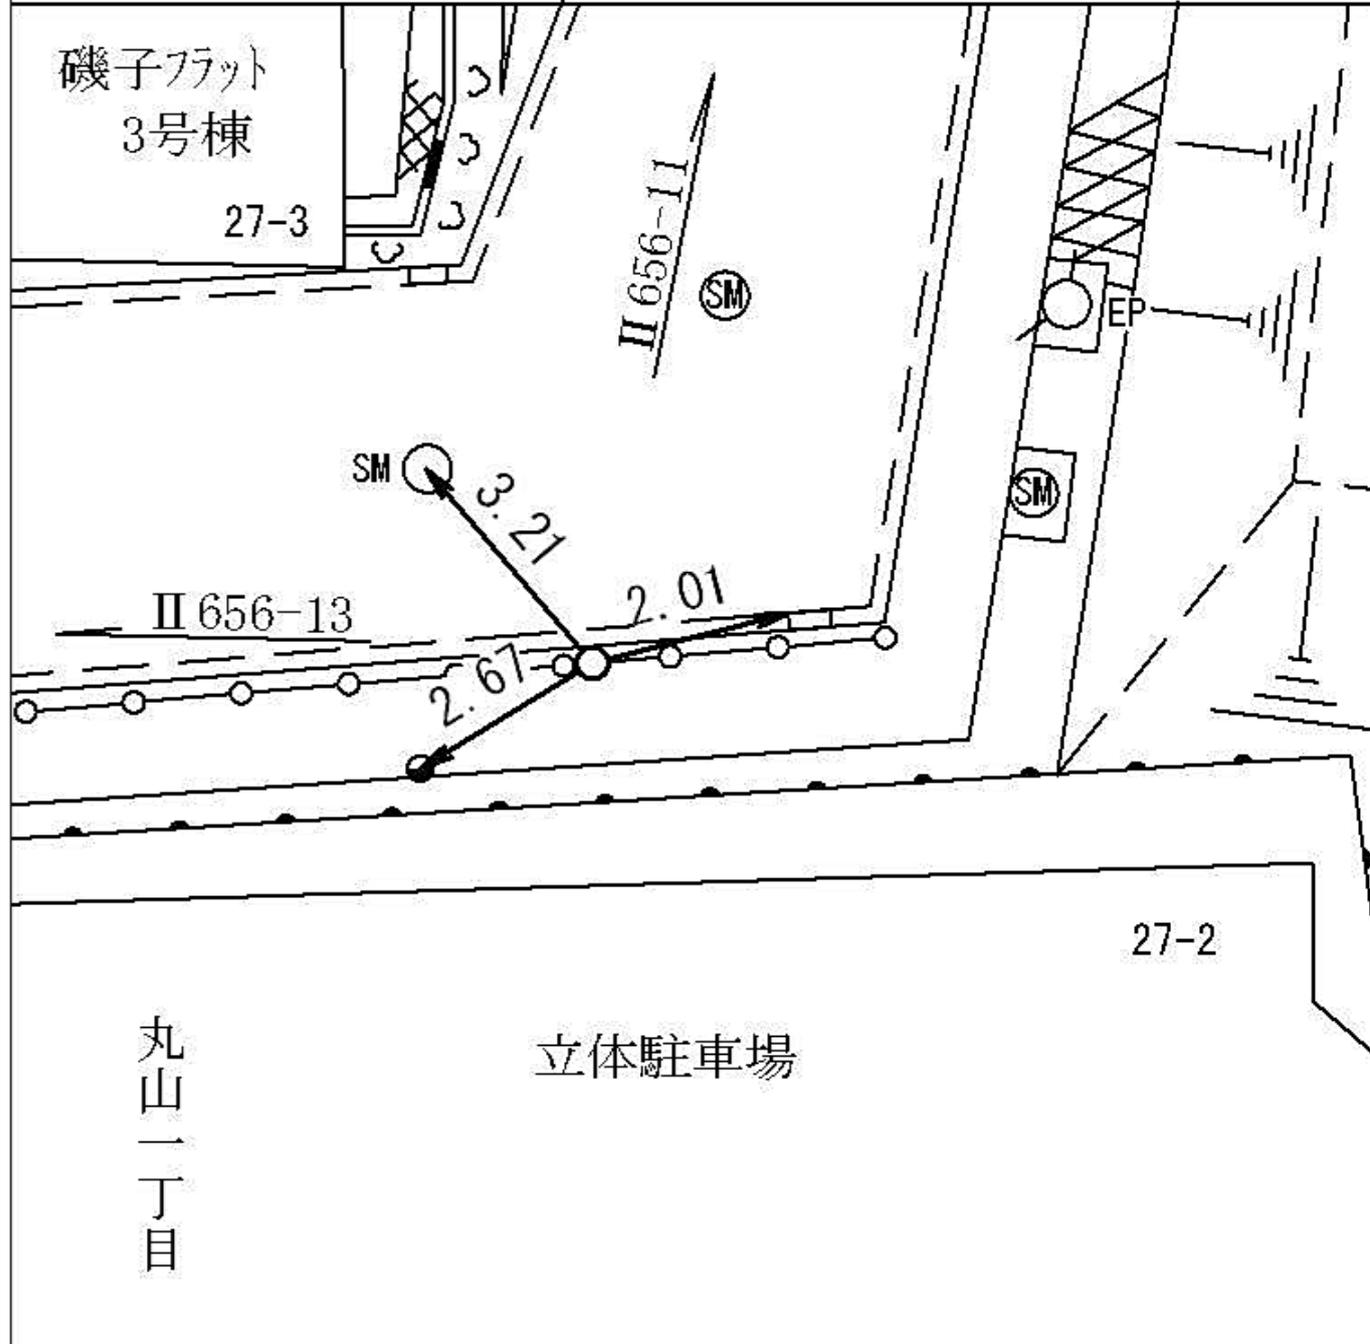

所在地

磯子区丸山一丁目二七一一番地先

標識ノ種類

金属標。鋏。木杭

点番号


13

線番号

II 656

要 図

キサミ

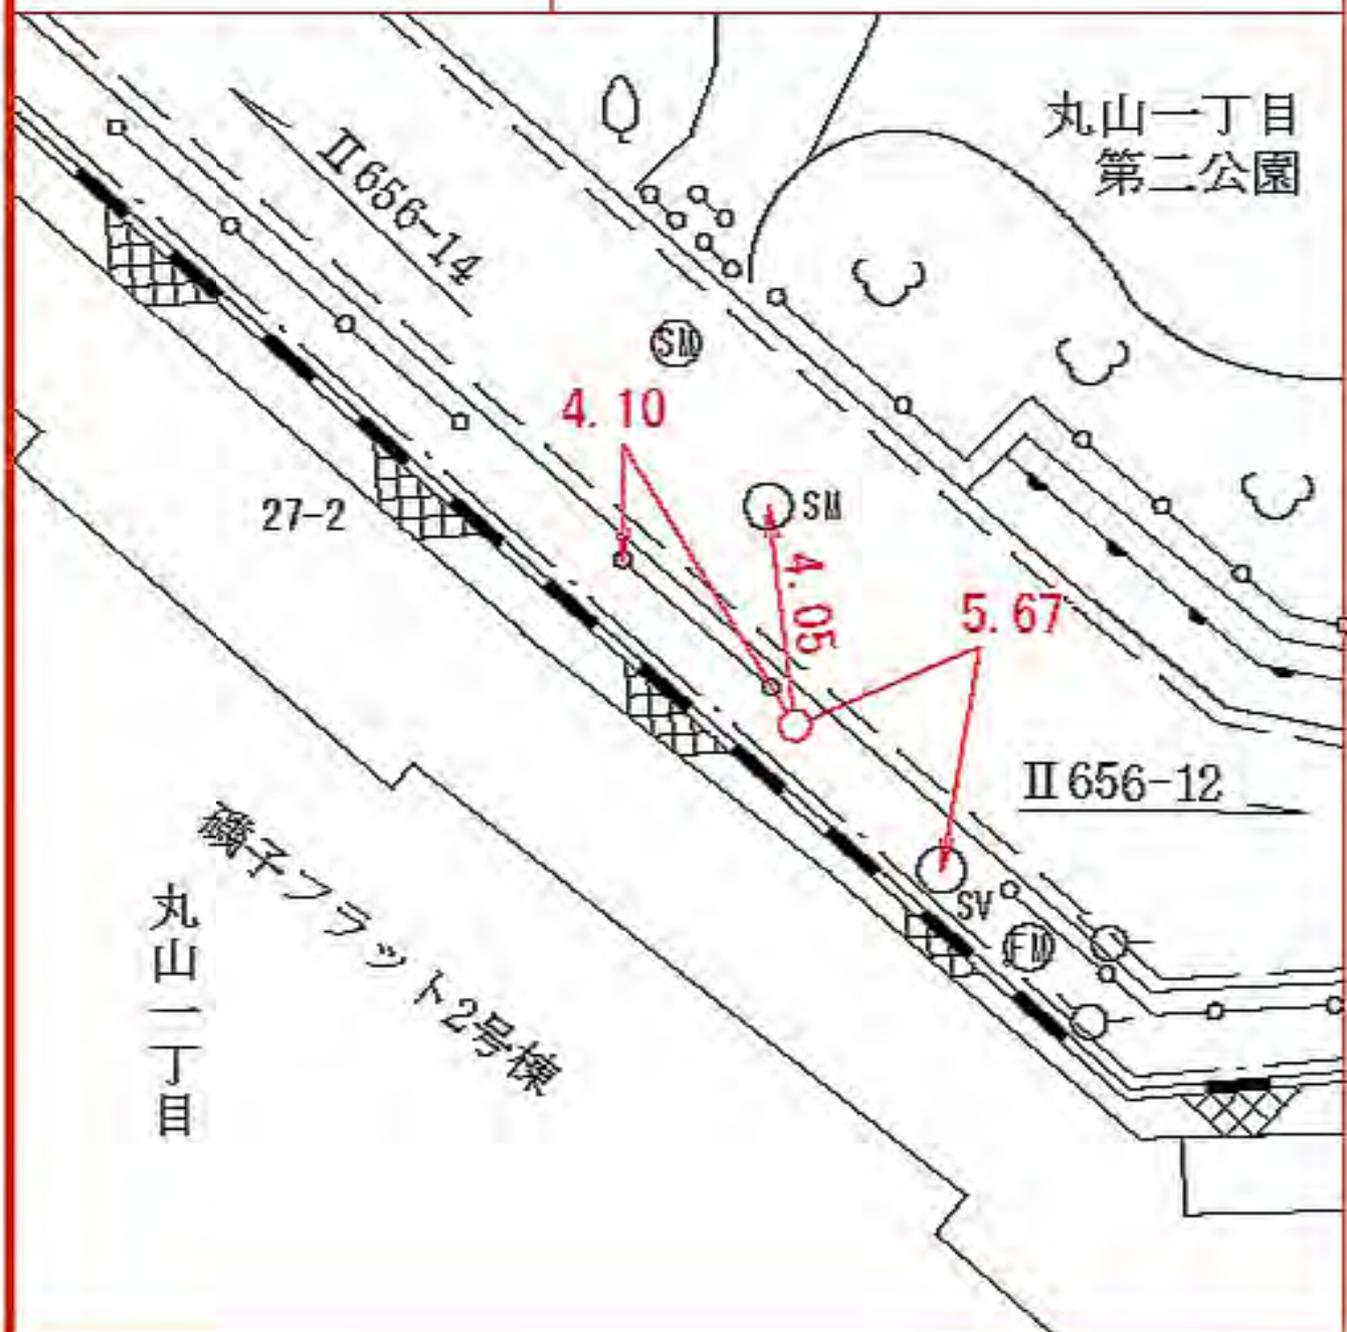

所在地

磯子区丸山一丁目二七一六番地先

標識ノ種類

金属標。鋏。木杭

点番号


14

線番号

II 656

キザミ

要 図

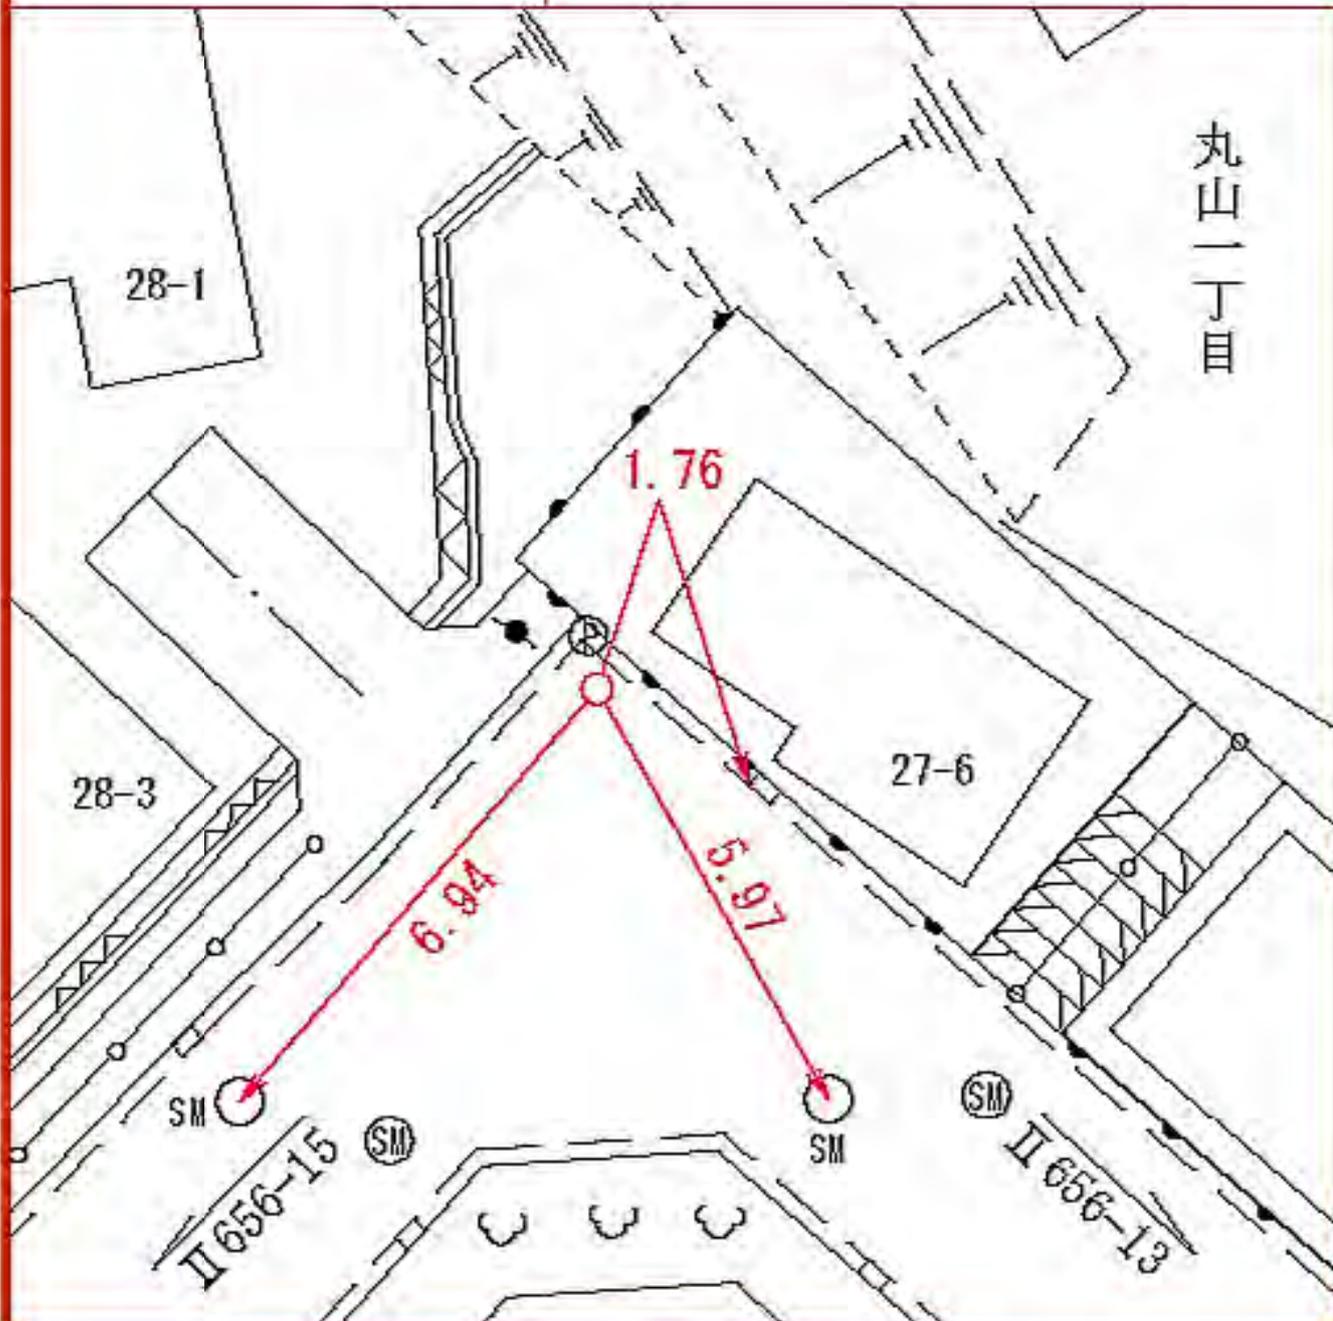

所在地

磯子区丸山一丁目二七一二七番地先

標識ノ種類

金属標。鋏。木杭

キザミ


点番号

15

線番号

II 656

要 図

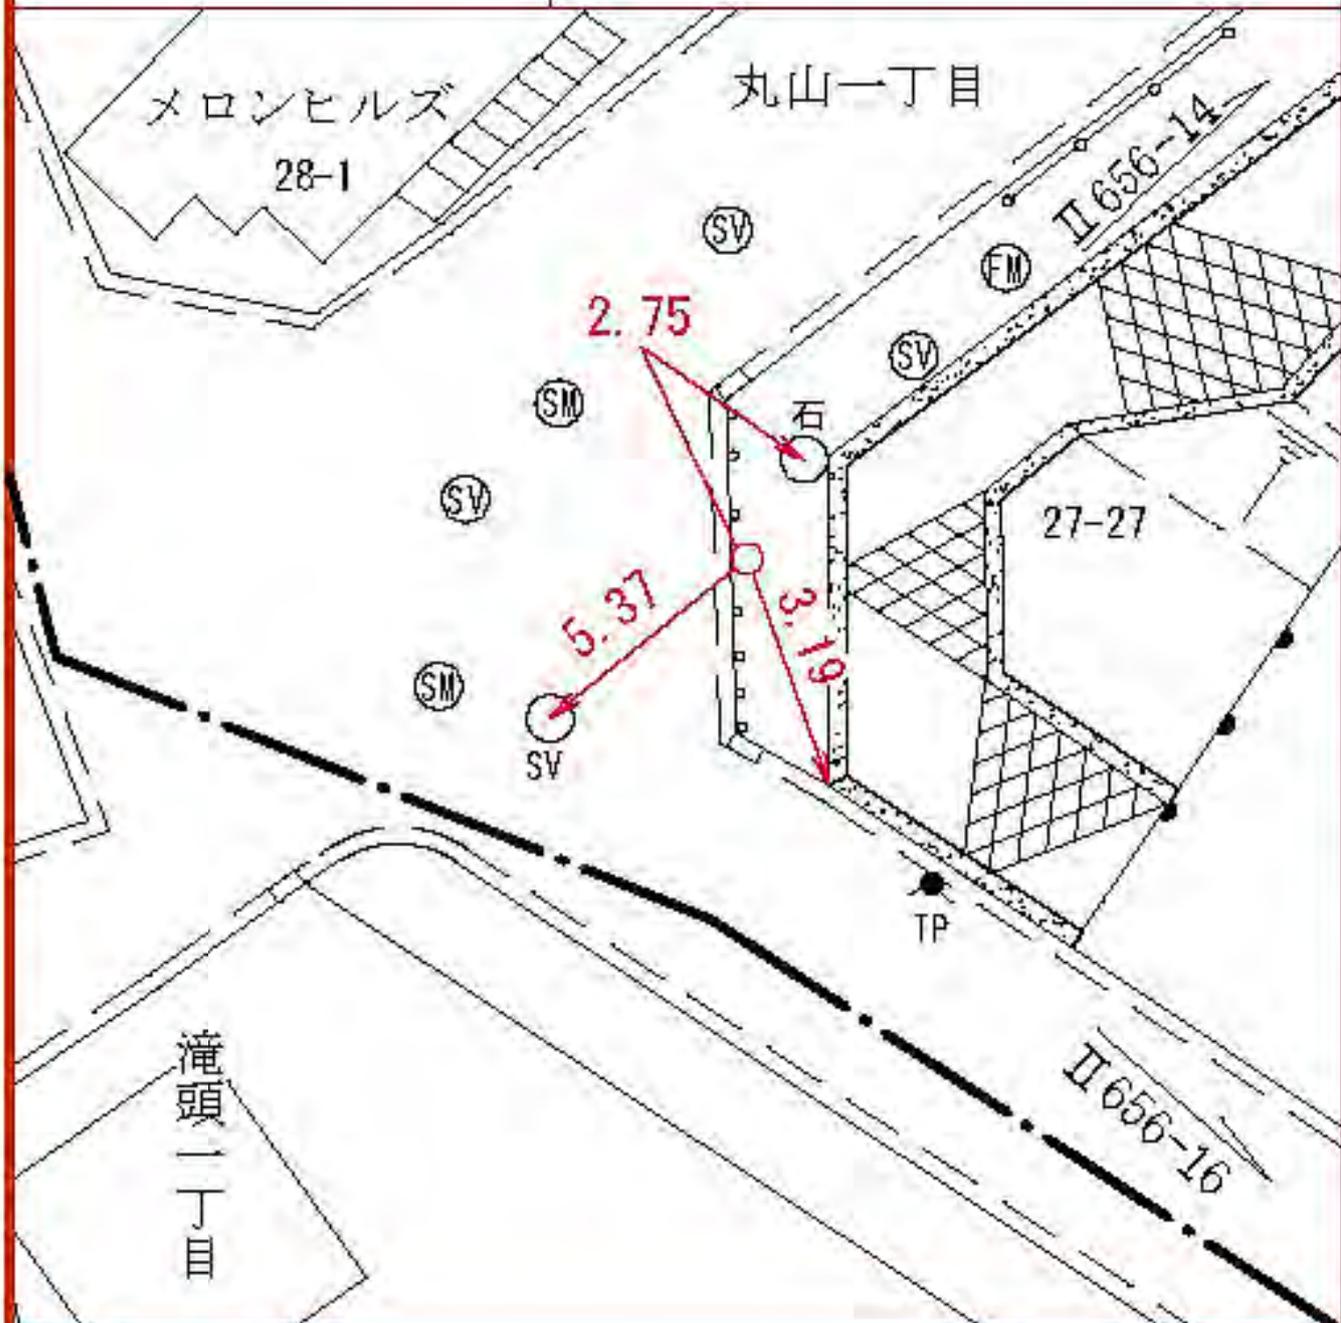

所在地

磯子区滝頭一丁目一三番地先

標識ノ種類

金属標 ◦ 鋏 ◦ 木杭

キザミ

線番号


II 656

点番号

16

要

図

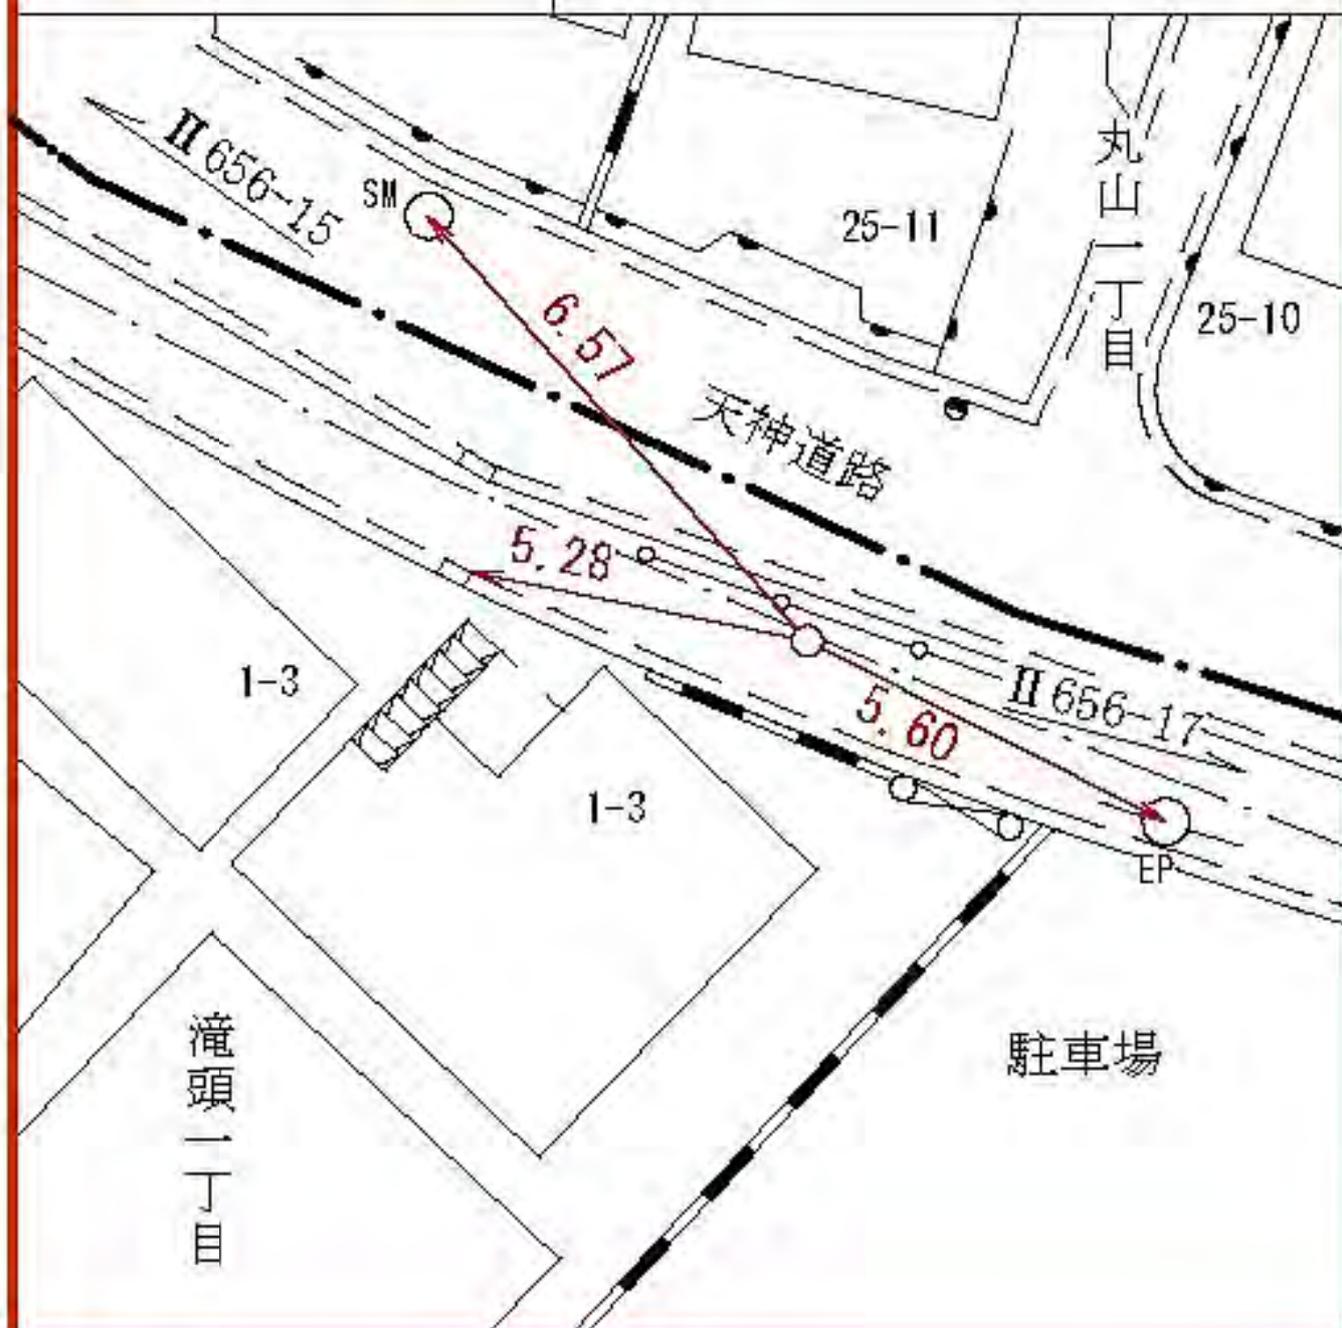

所在地

磯子区丸山二丁目二五十一番地先

標識ノ種類

金属標 ◯ 鋏 ◯ 木杭

キザミ

線番号


II 656

点番号

17

要

図

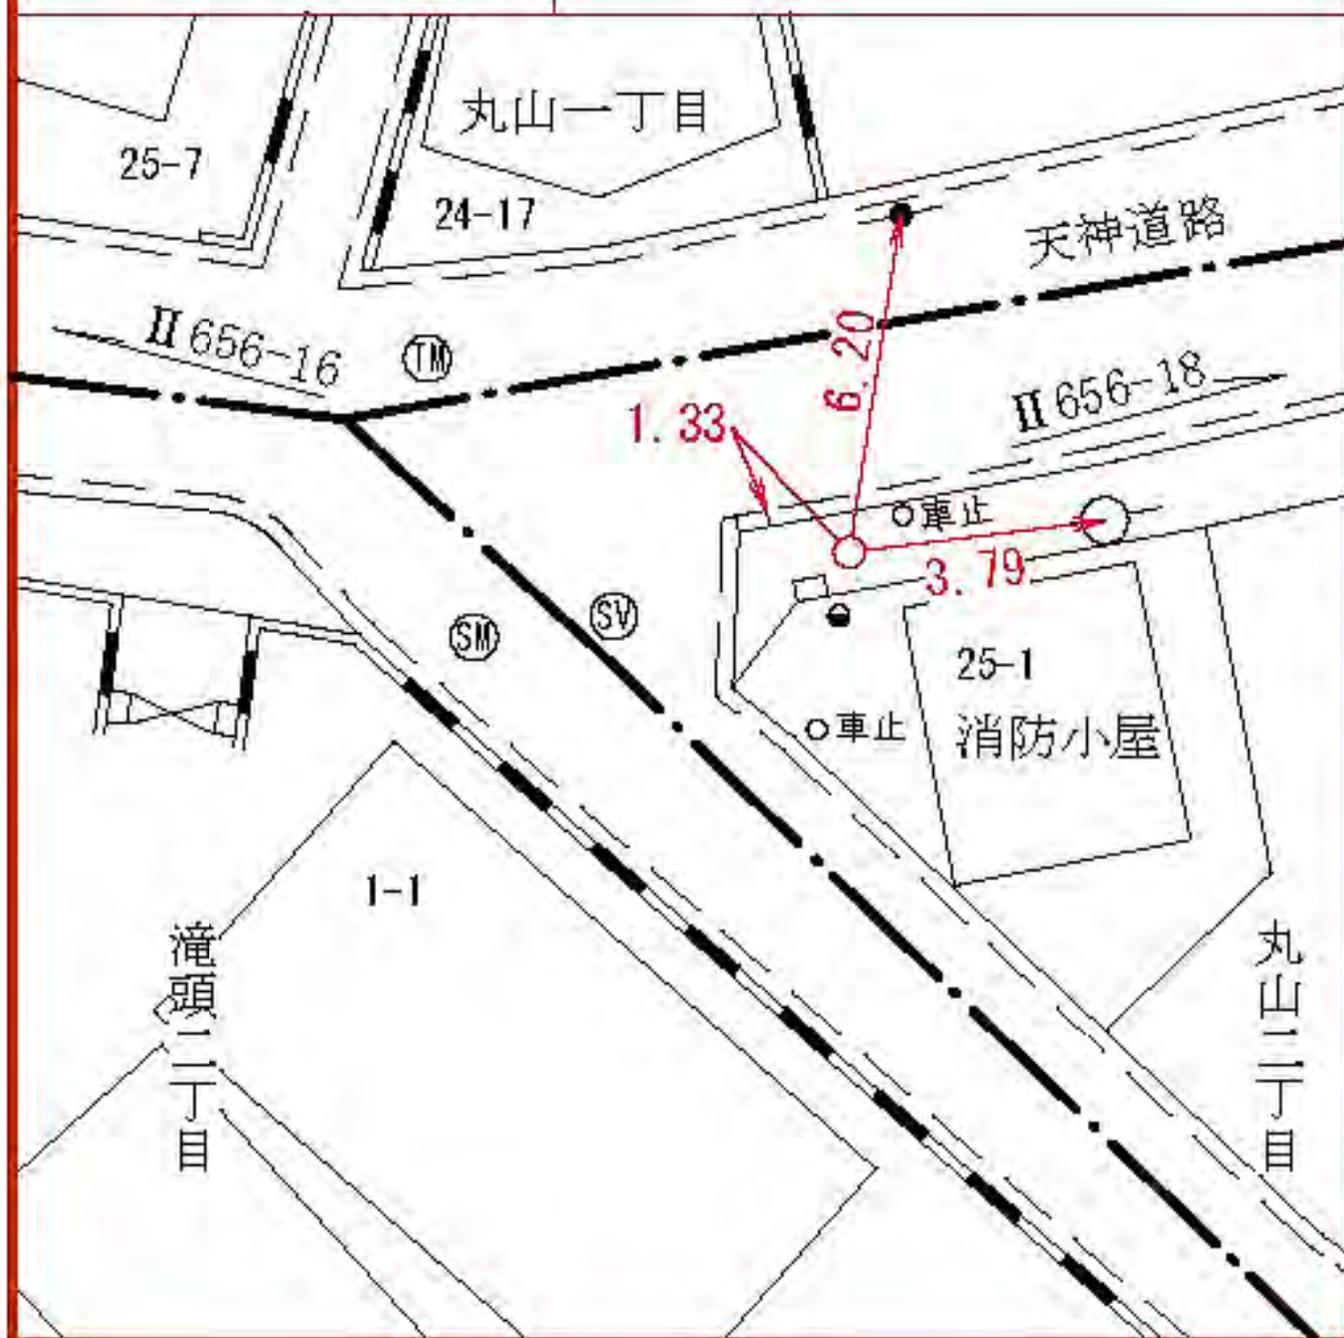

所在地

磯子区丸山二丁目二五―一 番地先

標識ノ種類

金属標。鋏。木杭

キザミ


点番号

18

線番号

II 656

要 図

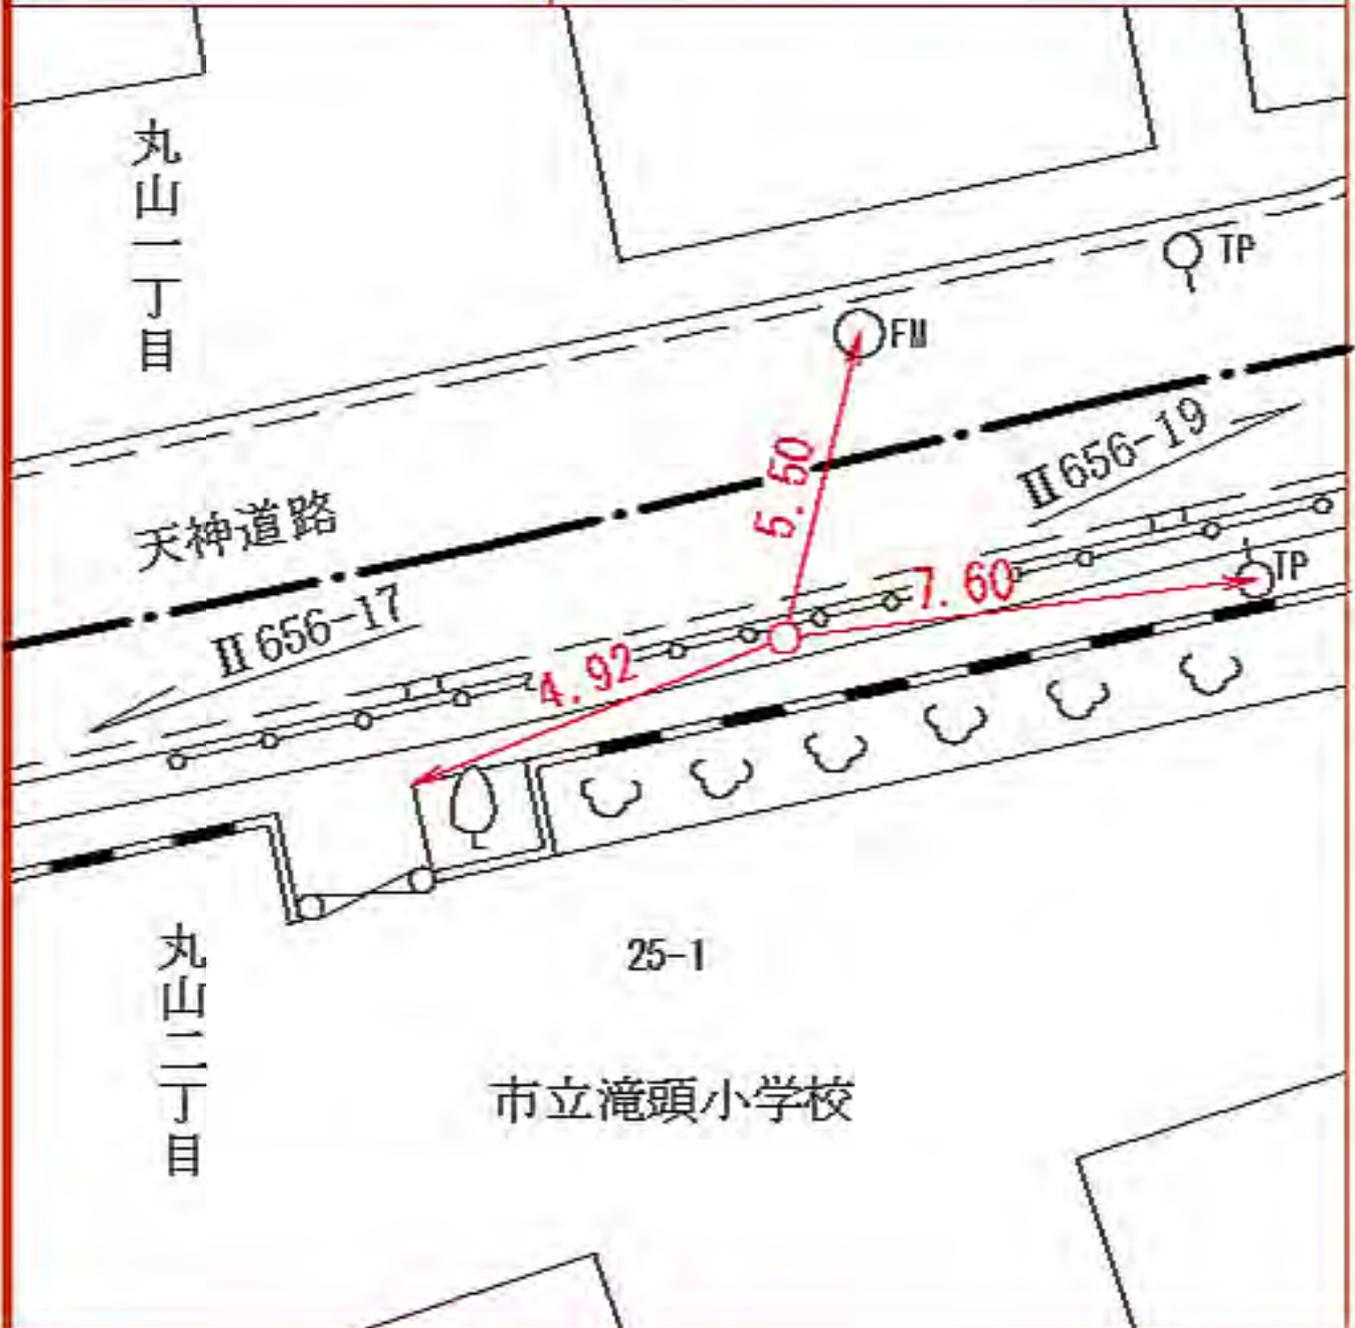

所在地

磯子区丸山二丁目二四番地先

標識ノ種類

金属標 ◯ 鋏 ◯ 木杭

キザミ


点番号

19

線番号

II 656

要 図

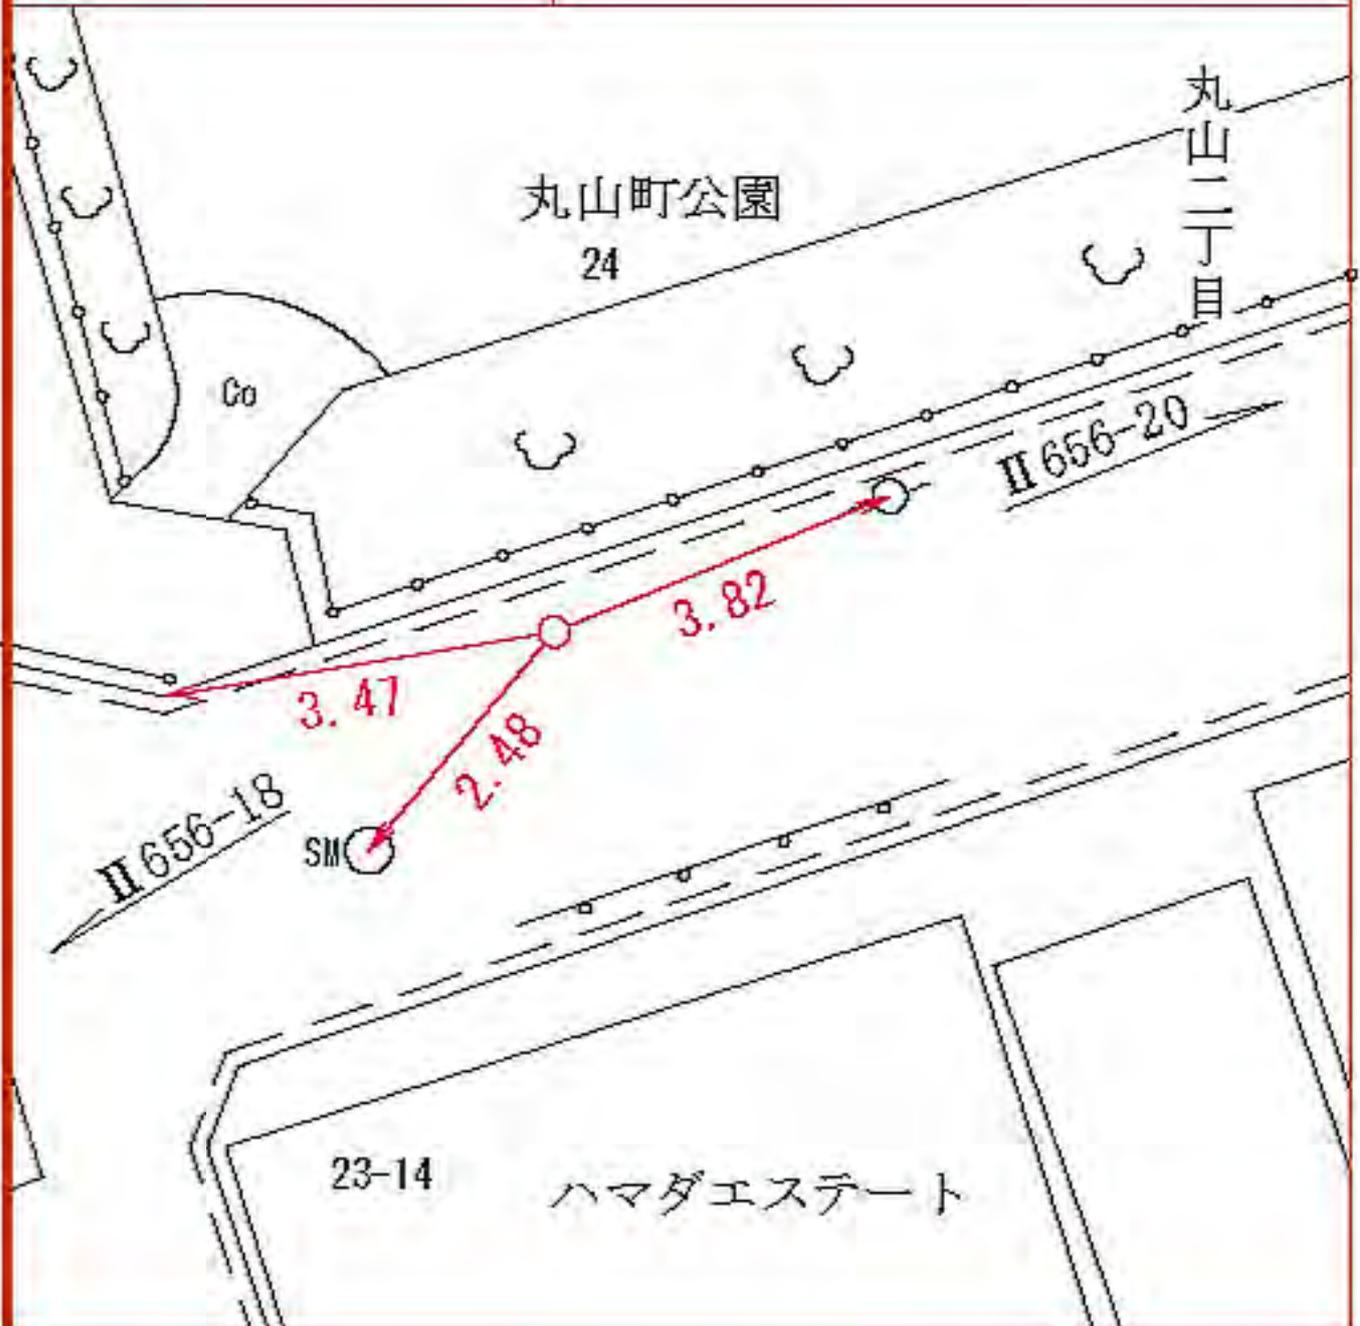

所在地

磯子区丸山二丁目一三一六番地先

標識ノ種類

金属標。鋏。木杭

点番号

20

線番号


II 656

キザミ

要 図




線番号	点番号	標識ノ種類	所在地
II 657	2	<div style="border: 1px solid black; border-radius: 50%; padding: 5px; display: inline-block;">金属標</div> 。鋌。木杭	戸塚区南舞岡四丁目二九一二五番地先
要 図		キザミ	

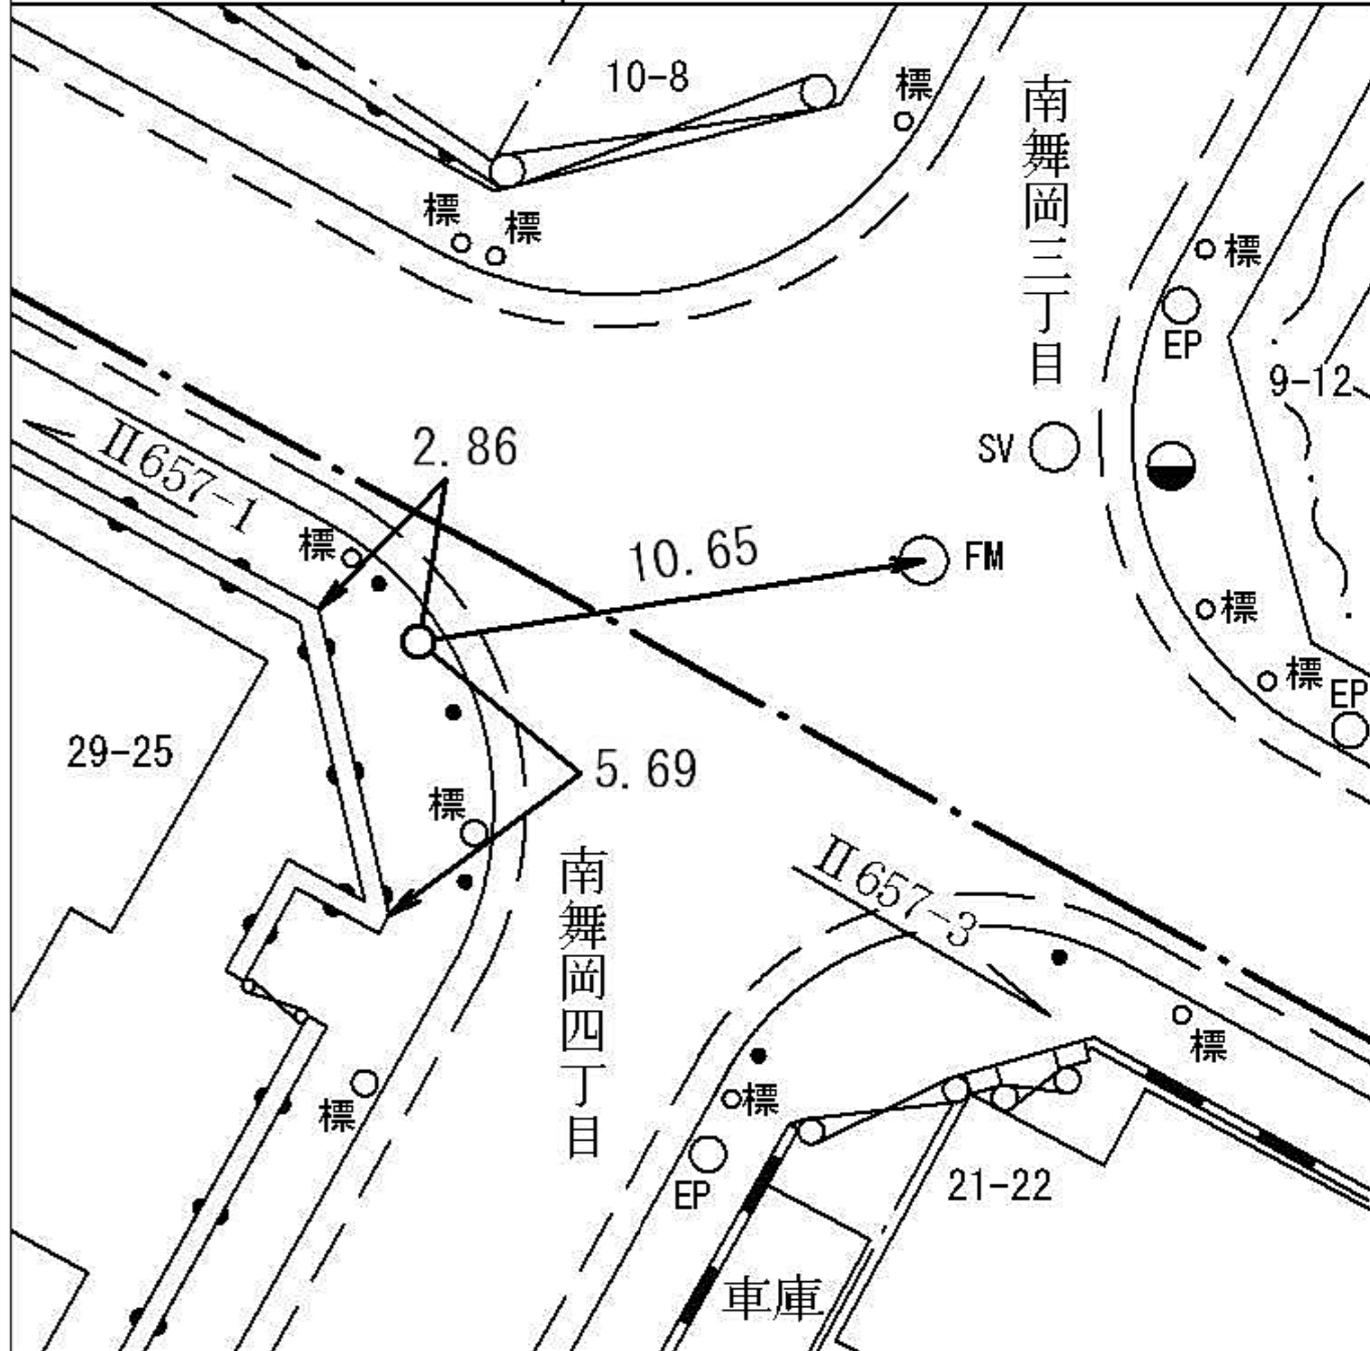


線 番 号	点 番 号	標 識 ノ 種 類	所 在 地
-------------	-------------	-----------	-------

II 657	3	金属標 。鋏。木杭 キザミ	戸塚区南舞岡二丁目六一二番地先
要 図			

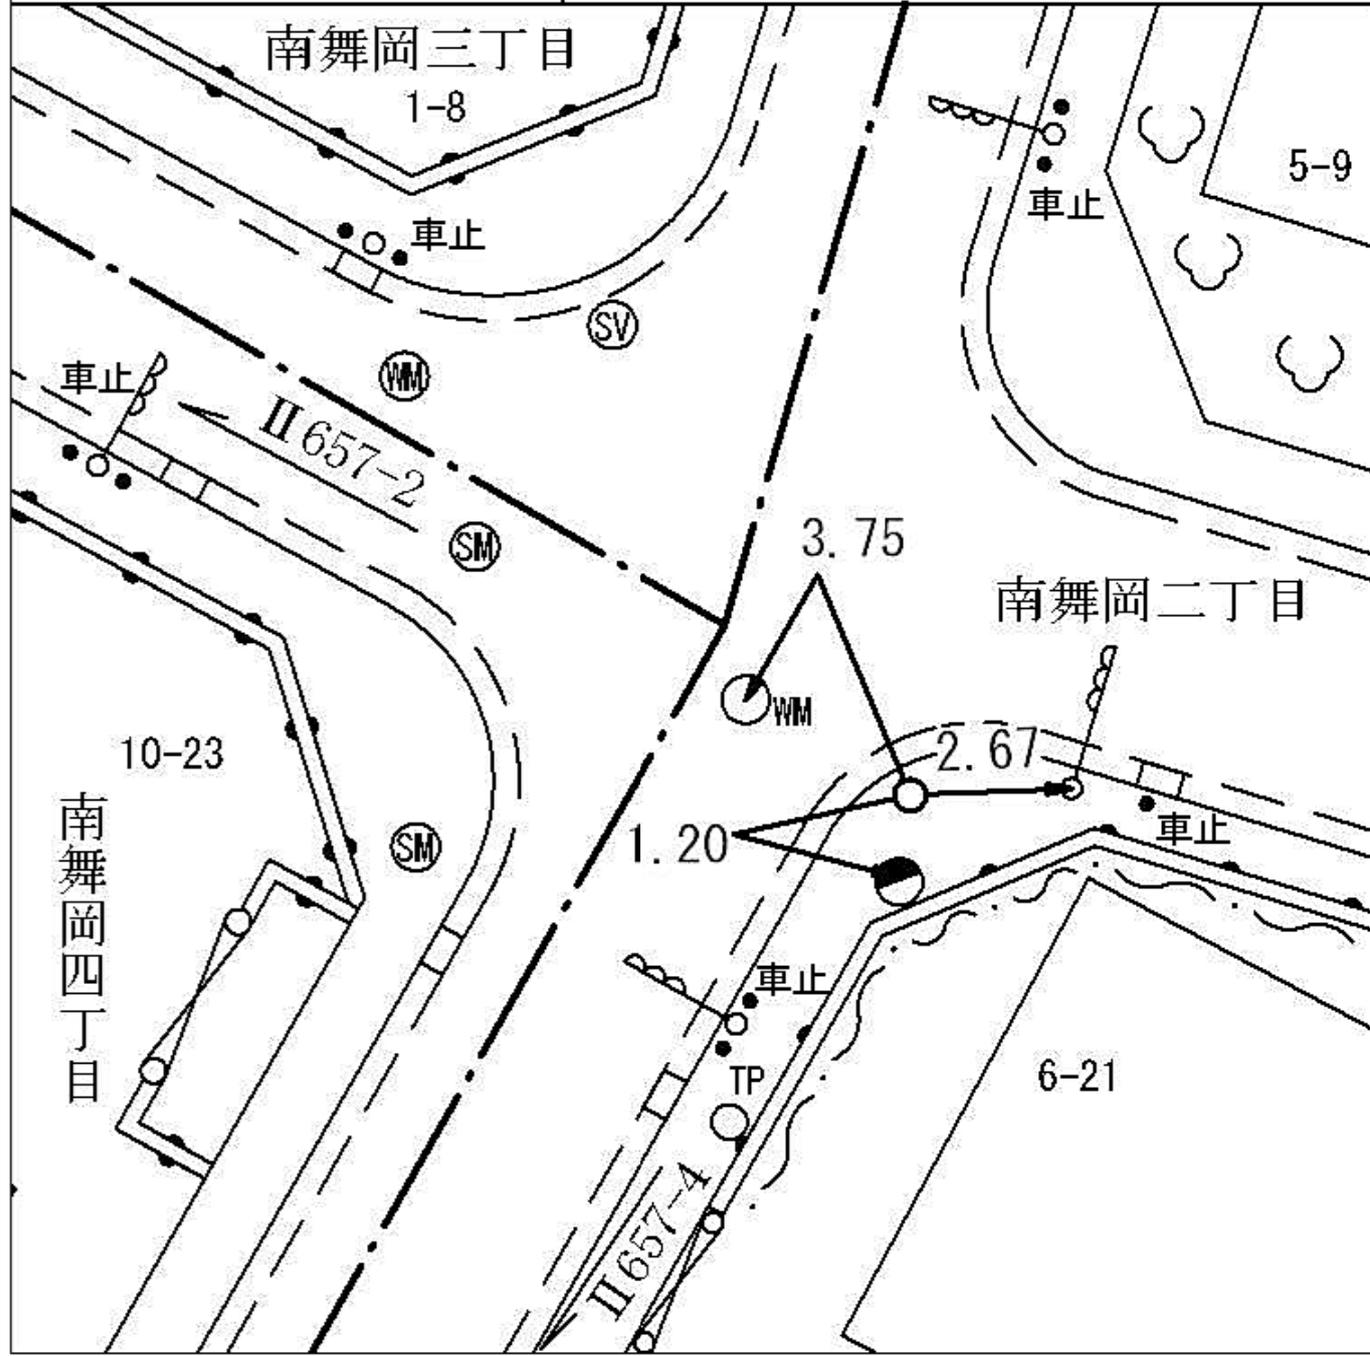

戸塚区南舞岡二丁目六一二番地先

線番号	点番号	標識ノ種類	所在地
II 657	4	<div style="border: 1px solid black; border-radius: 50%; padding: 5px; display: inline-block;">金属標</div> 。鋏。木杭	戸塚区南舞岡四丁目一〇一〇番地先
要 図		キザミ	

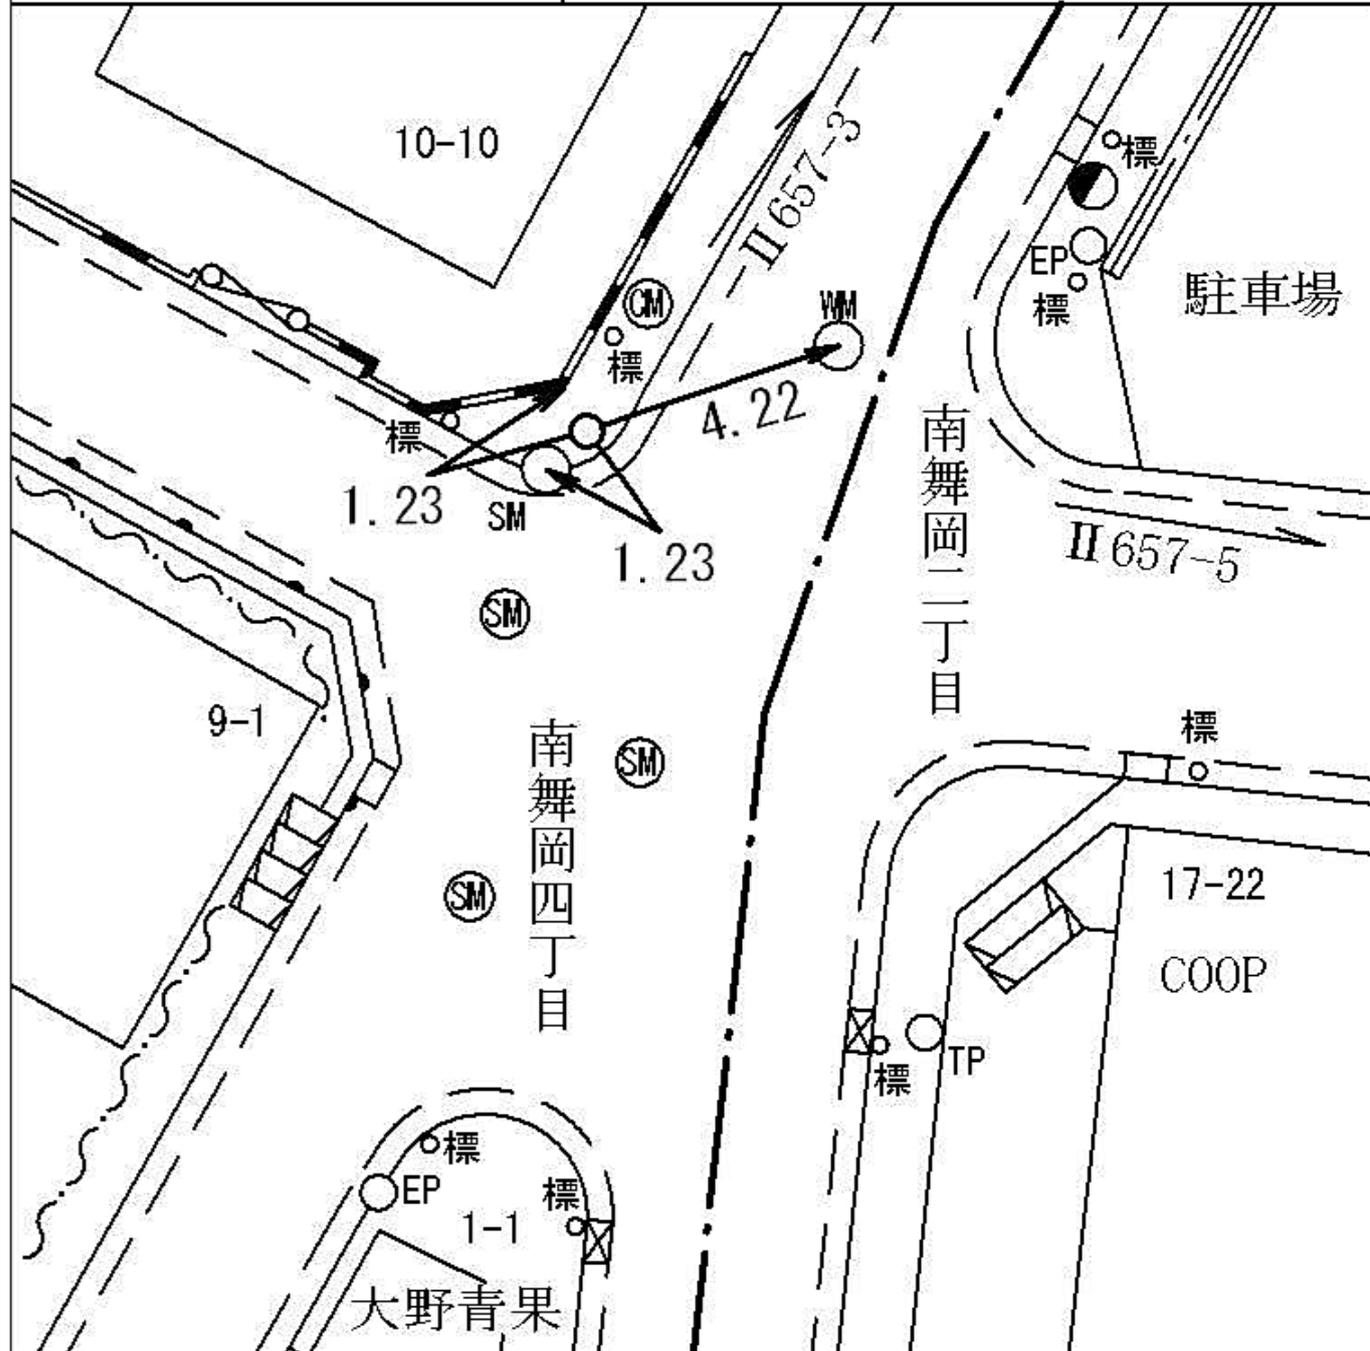

線 番 号	点 番 号	標 識 ノ 種 類	所 在 地
-------------	-------------	-----------	-------


II 657	5
--------	---

金属標。鋸。木杭


戸塚区南舞岡二丁目一四番地先

要 図

キザミ

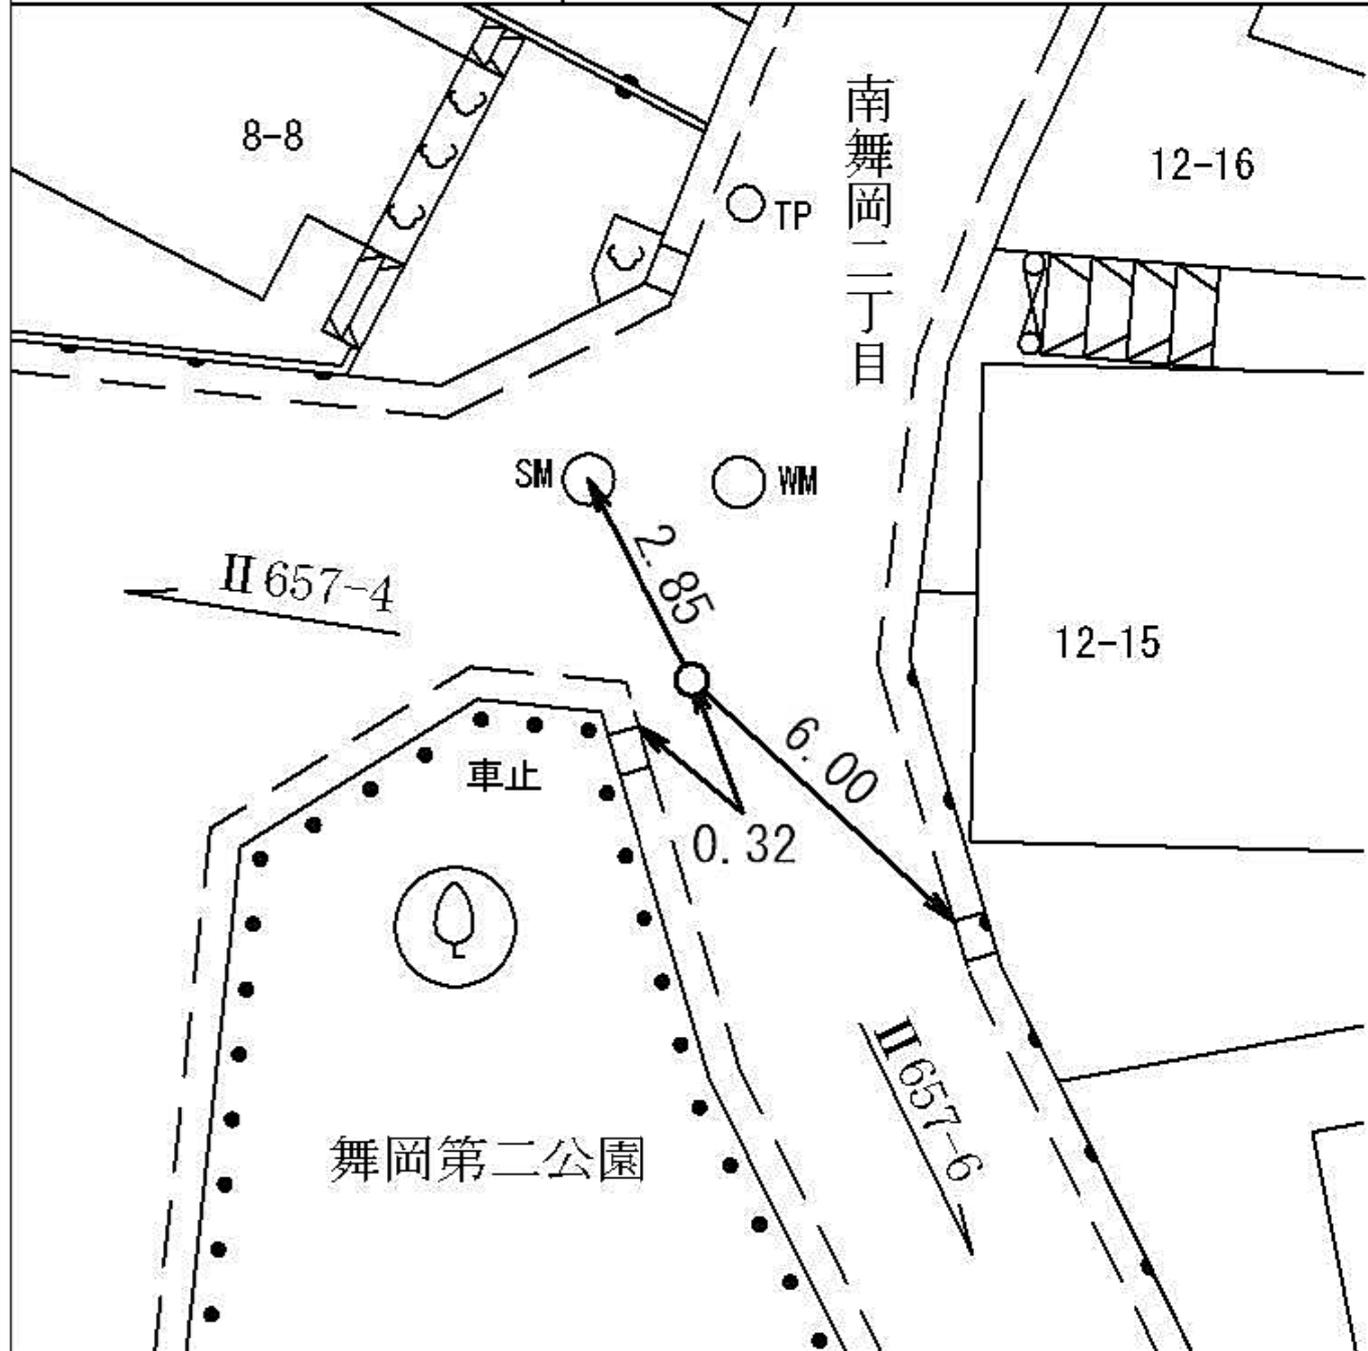

線番号	点番号	標識ノ種類	所在地
II 657	7	<div style="border: 1px solid black; border-radius: 50%; padding: 5px; display: inline-block;">金属標</div> 。鋌。木杭	港南区日限山四丁目二三十一番地先
要 図		キザミ	

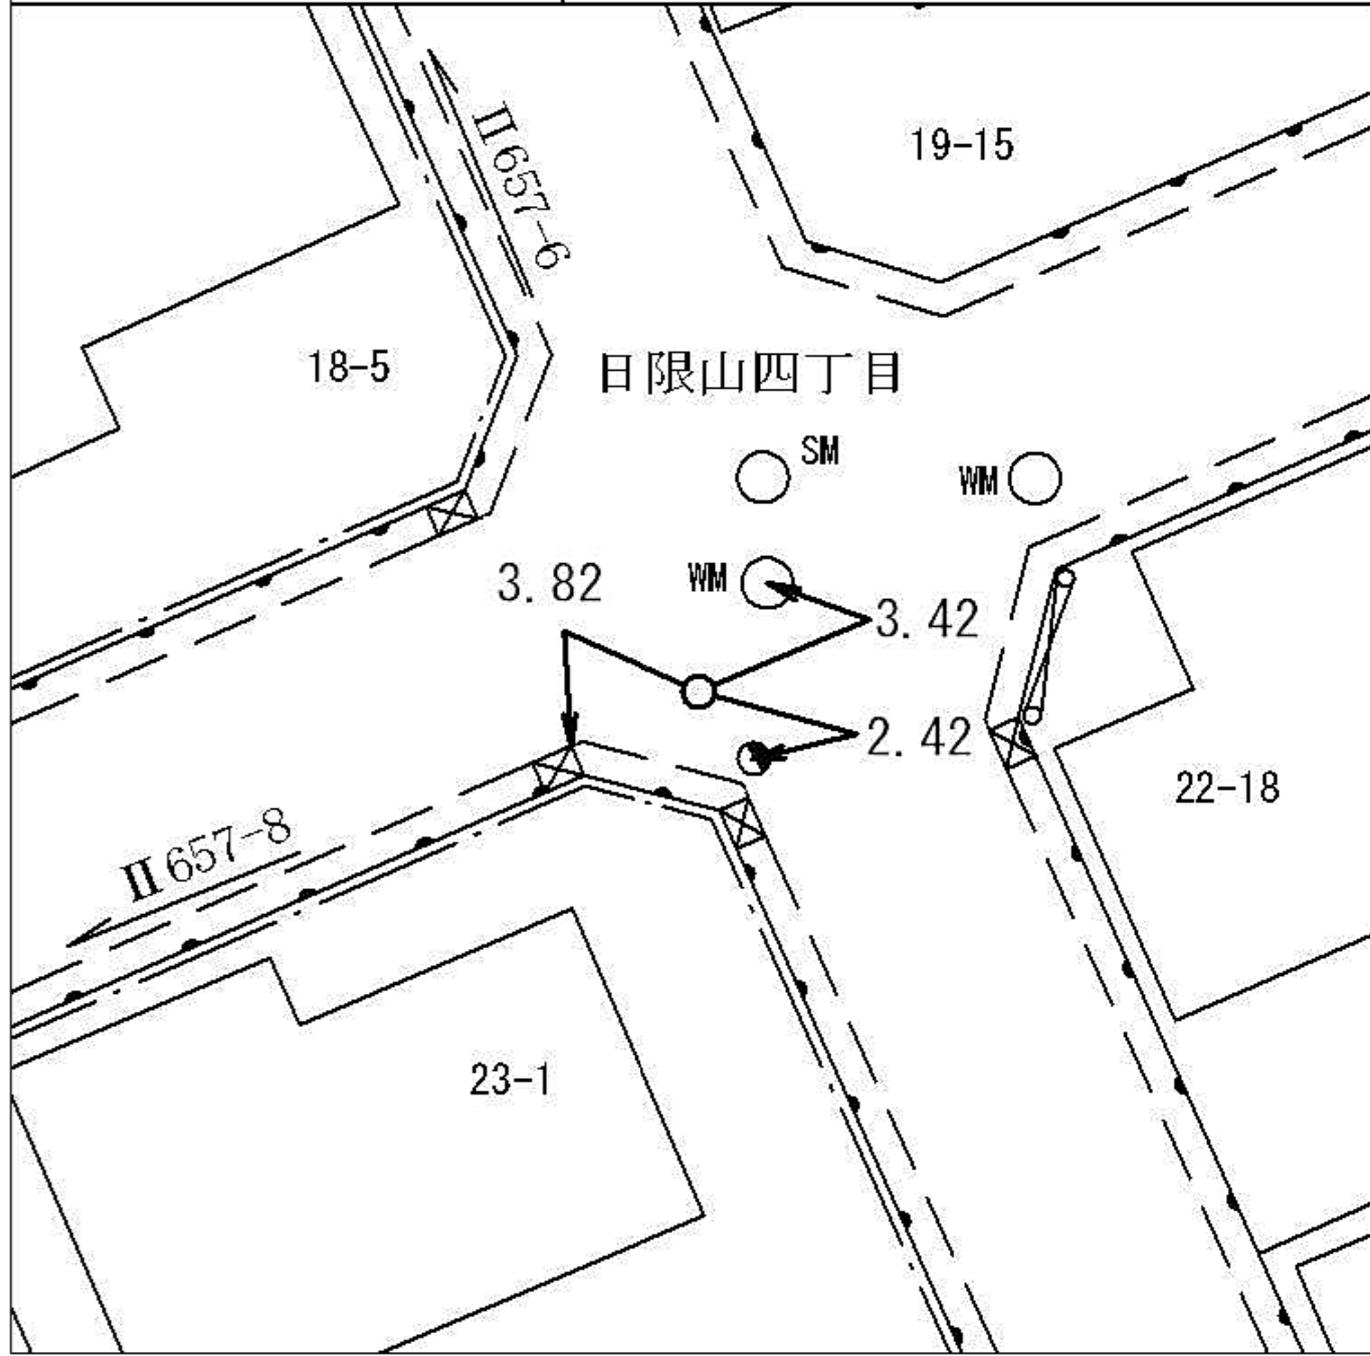


線 番 号	点 番 号	標 識 ノ 種 類	所 在 地
-------------	-------------	-----------	-------

Ⅱ 657	8
-------	---


金属標。鋸。木杭
 キザミ

要 図

港南区日限山四丁目三五―八番地先

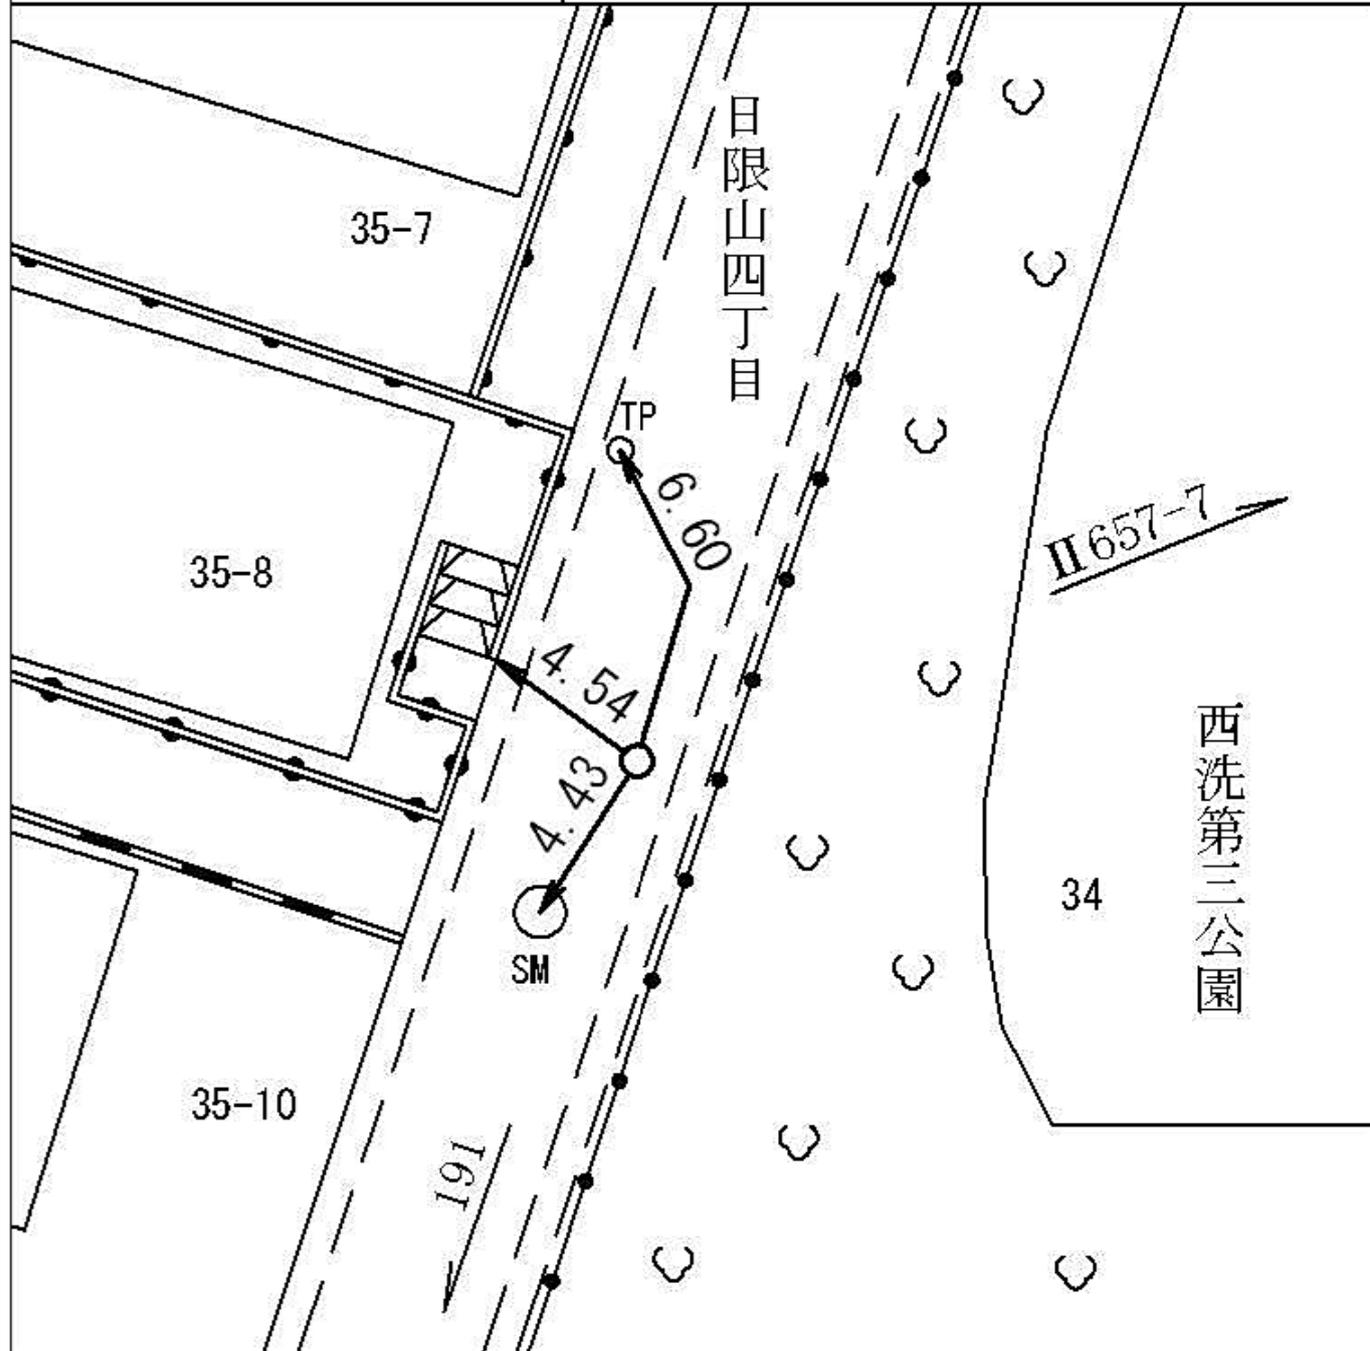

線番号	点番号	標識ノ種類	所在地
II 657	9	<div style="border: 1px solid black; border-radius: 50%; padding: 5px; display: inline-block;">金属標</div> 。鋌。木杭	港南区日限山四丁目一〇―三番地先
要 図		キザミ	

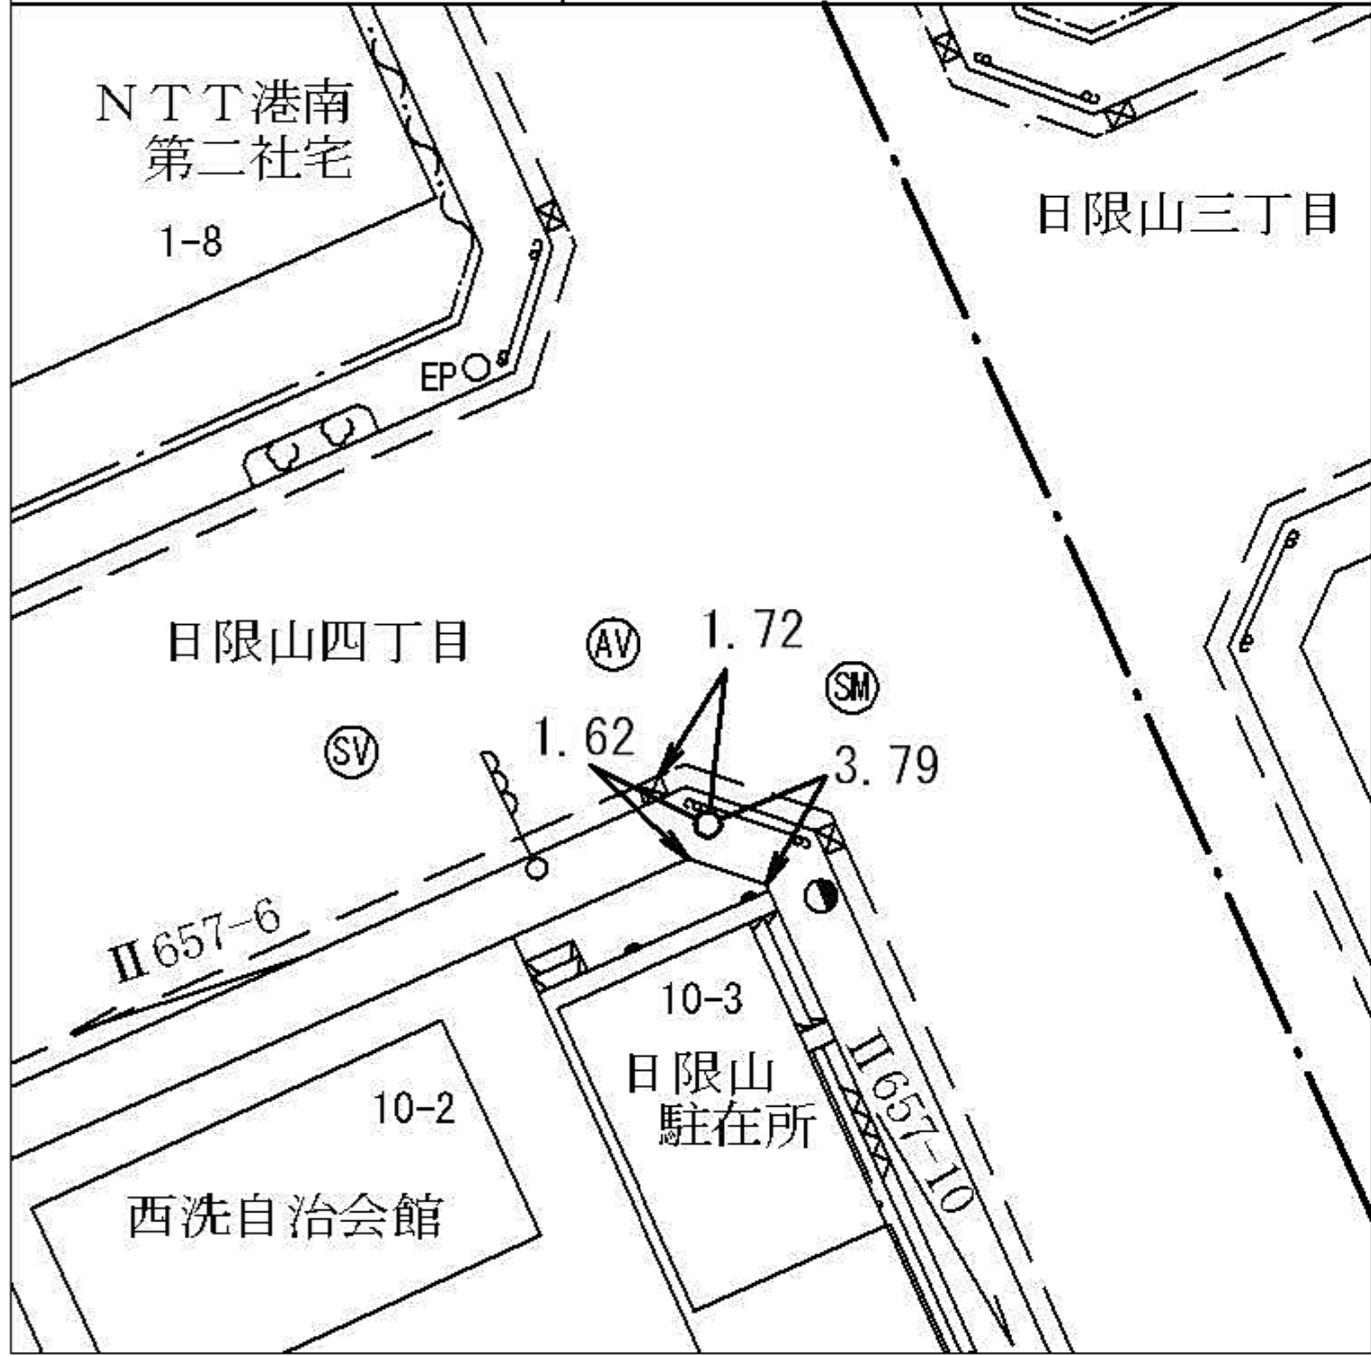

線 番 号	点 番 号	標 識 ノ 種 類	所 在 地
-------------	-------------	-----------	-------


II 657	10
--------	----

金属標。鋏。木杭


港南区日限山三丁目四三一〇番地先


要 図

キザミ

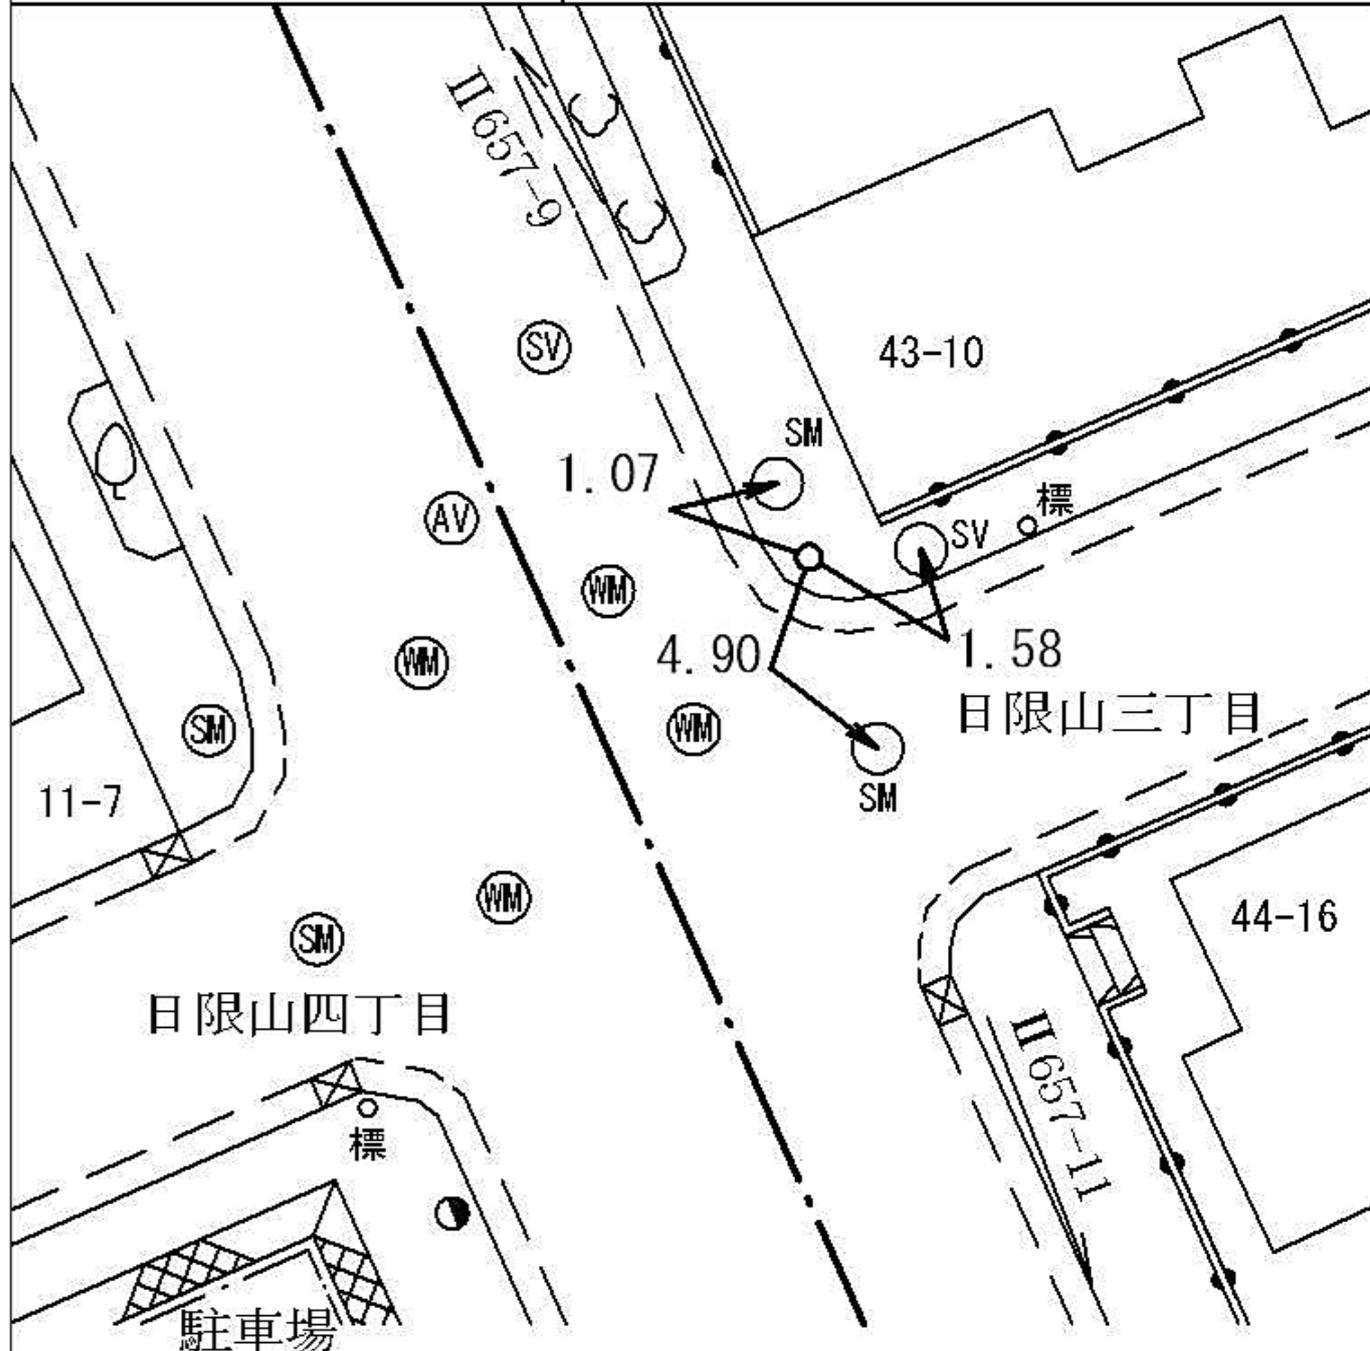

港南区日限山三丁目四三一〇番地先

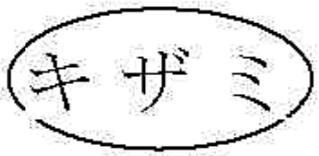
線番号	点番号	標識ノ種類	所在地
II 658	1	金属標。鋸。木杭	港南区港南台九丁目一八一一番地
要 図			

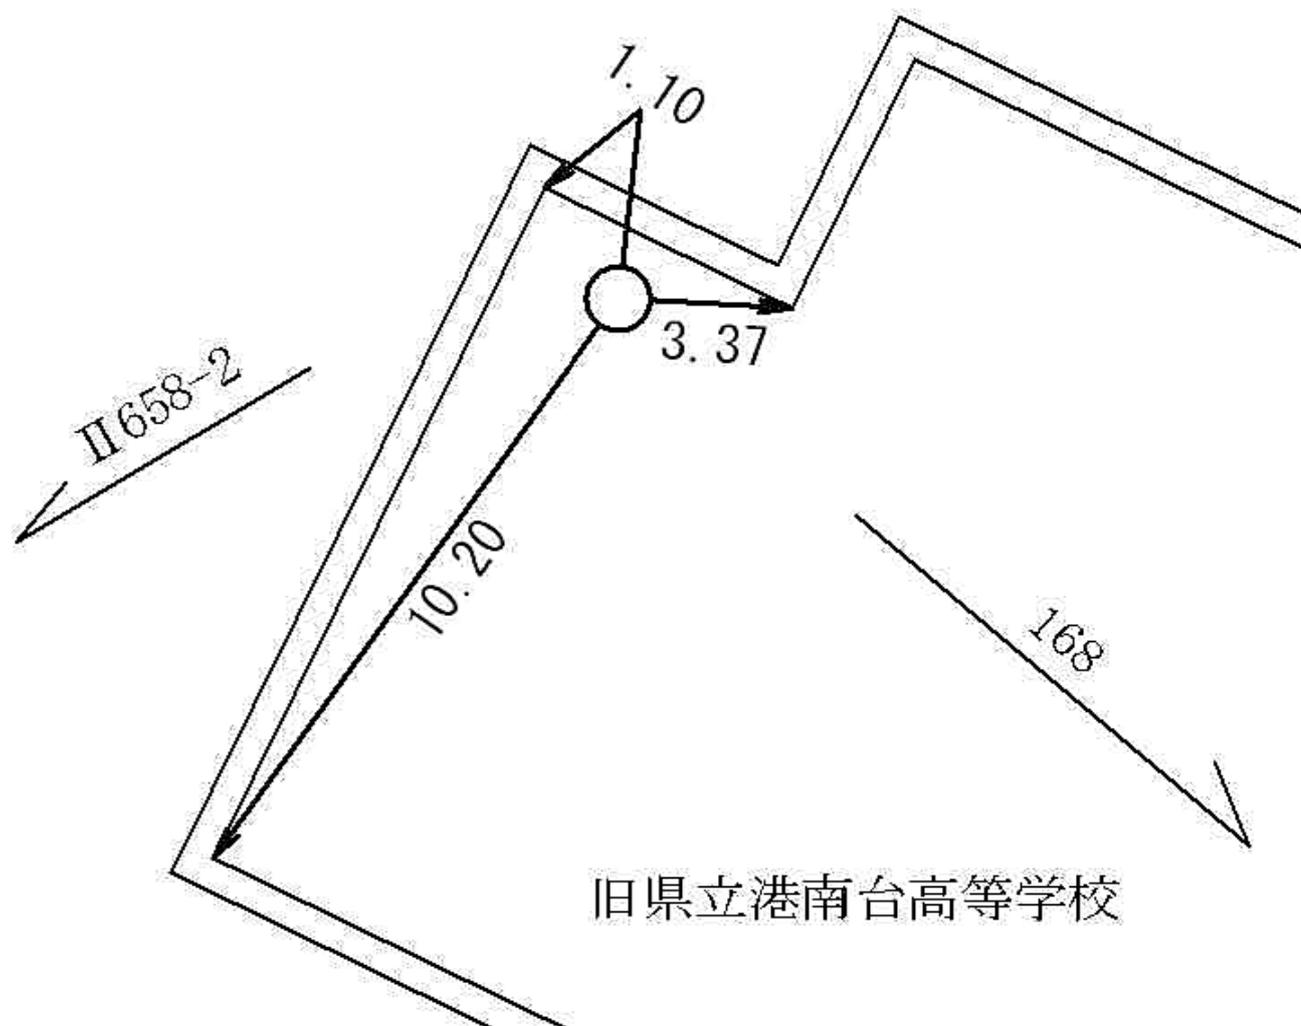

線 番 号	点 番 号	標 識 ノ 種 類	所 在 地
-------------	-------------	-----------	-------

II 658	2	金属標。鋸。木杭 キザミ
要 図		

栄区元大橋一丁目二六一三七番地先

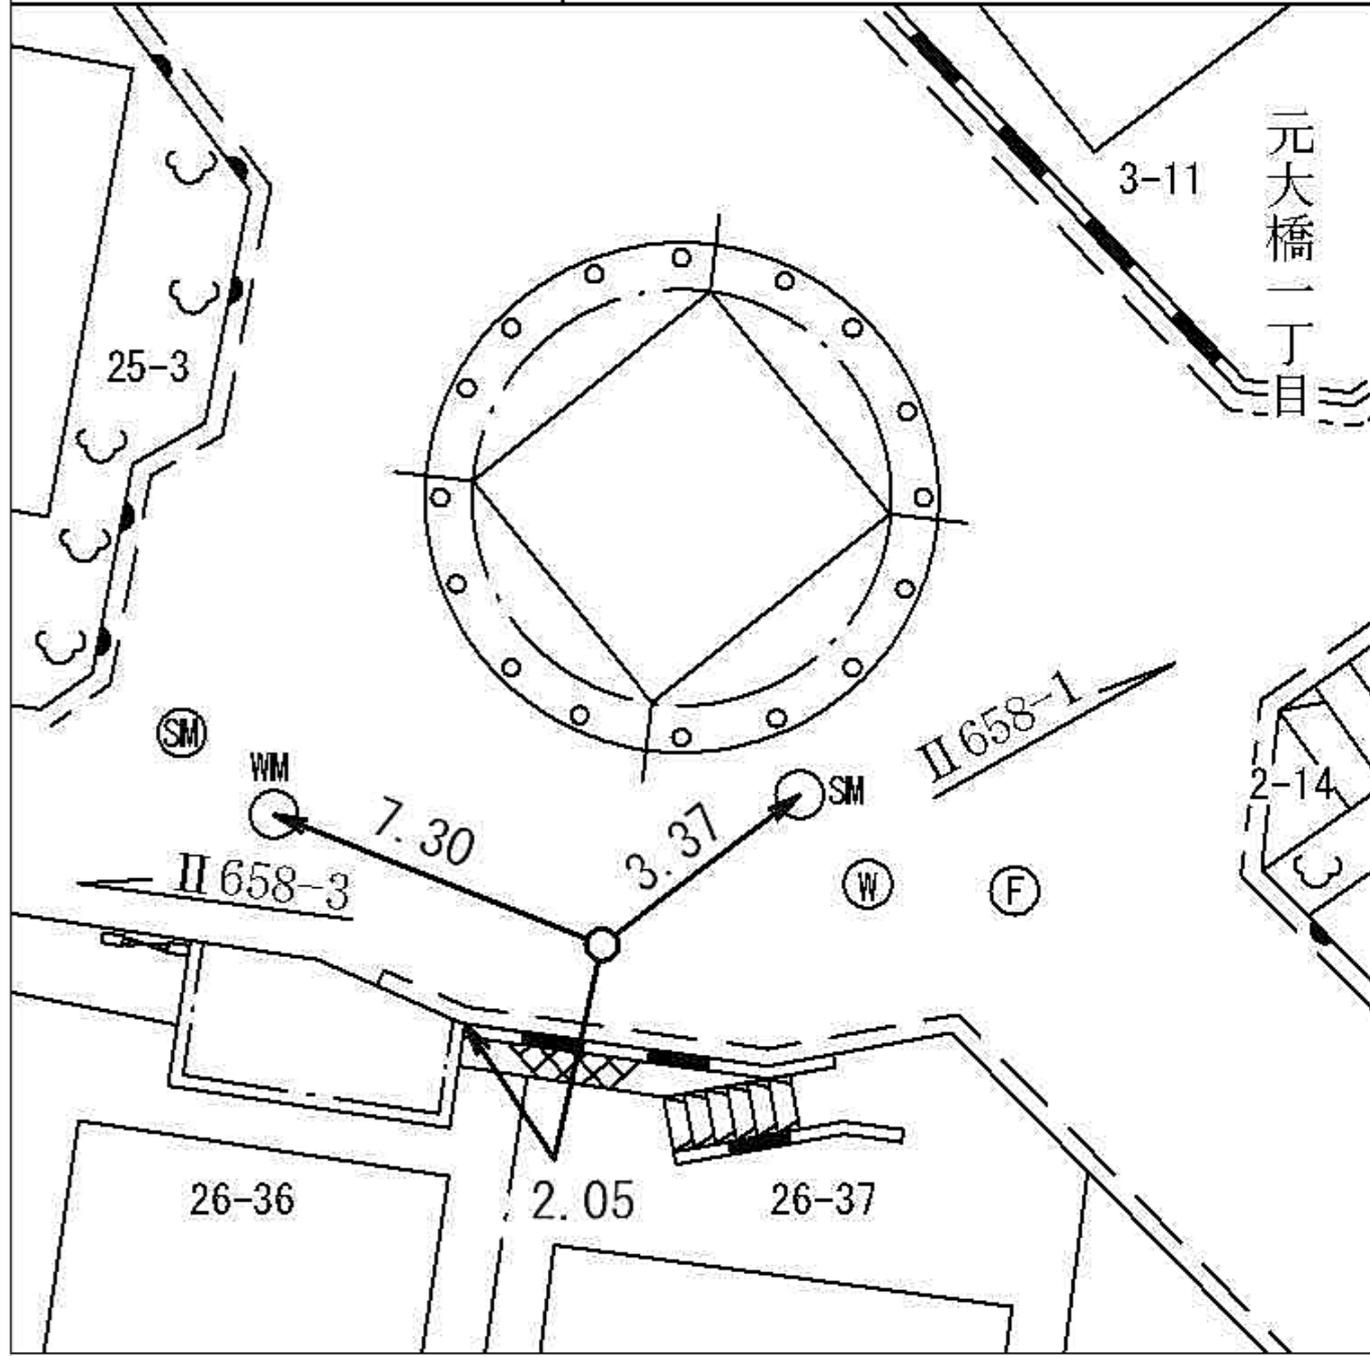

線 番 号	点 番 号	標 識 ノ 種 類	所 在 地
-------------	-------------	-----------	-------


II 658	3
--------	---

金属標。鋏。木杭

栄区元大橋一丁目一九一一番地先

要 図

キザミ

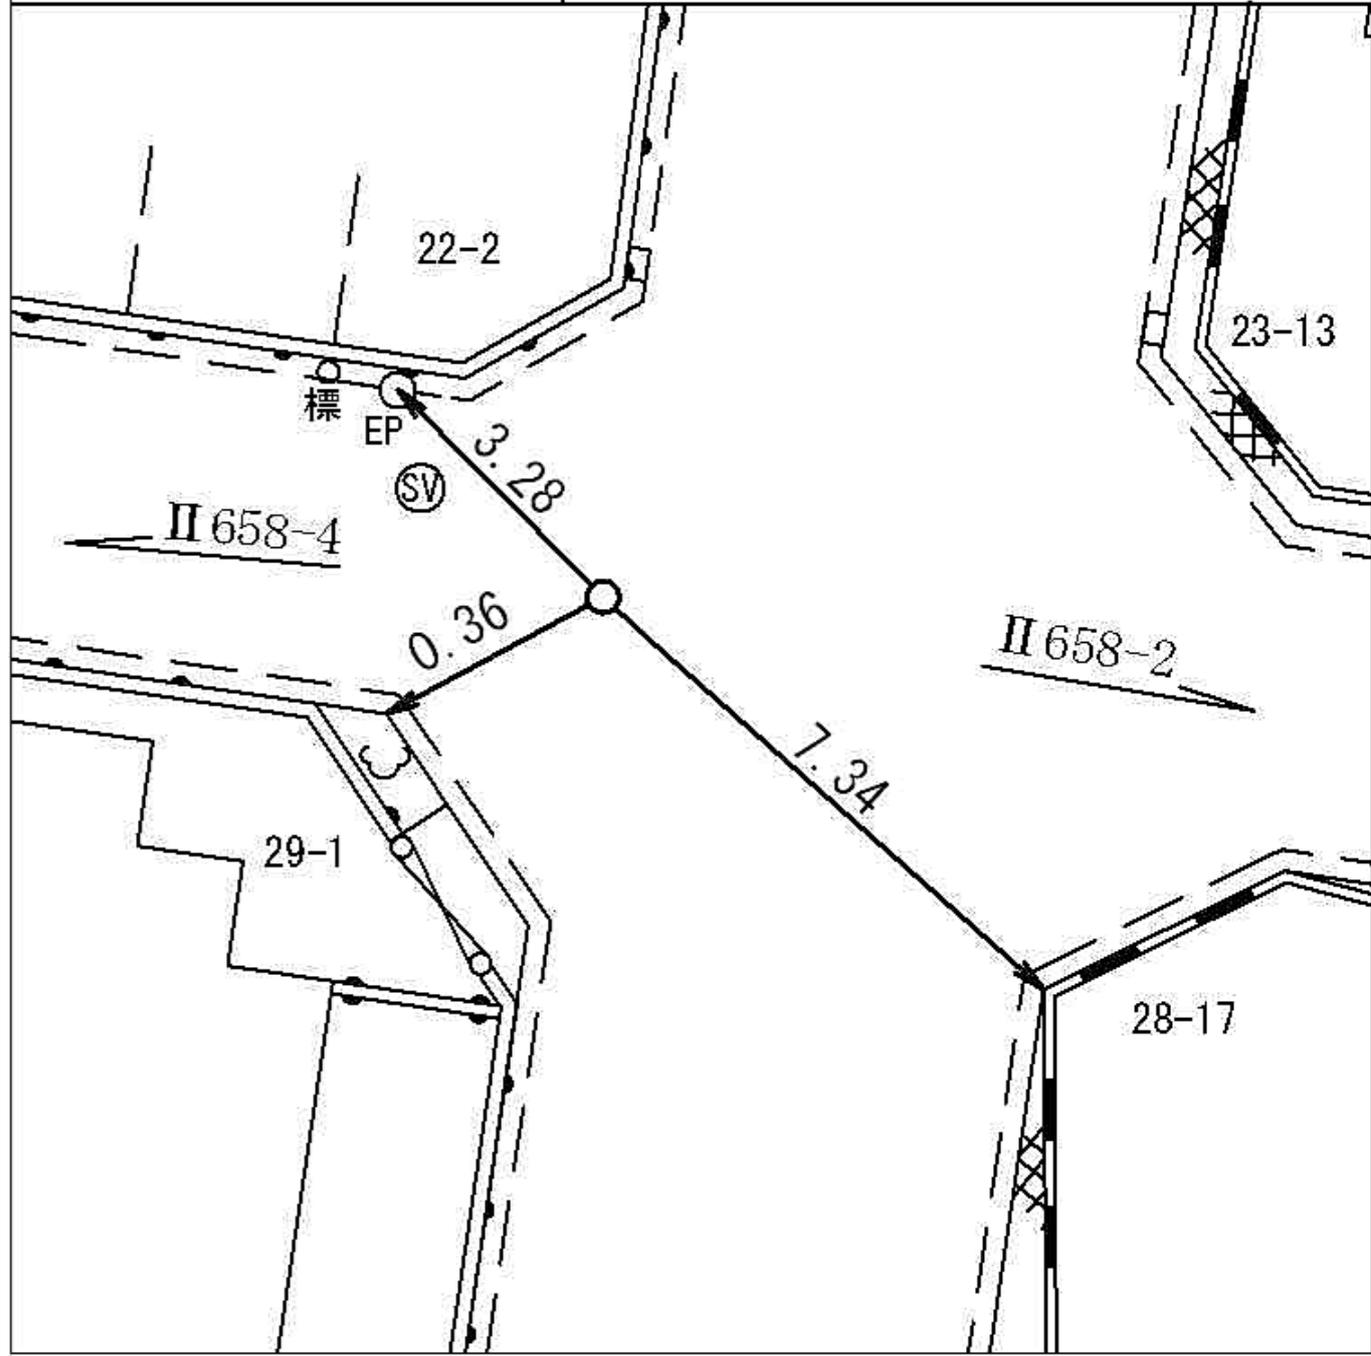

線 番 号	点 番 号	標 識 ノ 種 類	所 在 地
-------------	-------------	-----------	-------

II 658	5
--------	---

金属標。鋸。木杭

栄区鍛冶ヶ谷一丁目二六一番地先

要 図

キザミ



鍛冶ヶ谷一丁目二六一番地先

線 番 号	点 番 号	標 識 ノ 種 類	所 在 地
-------------	-------------	-----------	-------


II 658	6
--------	---

金属標。鋸。木杭


栄区鍛冶ヶ谷二丁目三五―一 番地先

要 図

キザミ

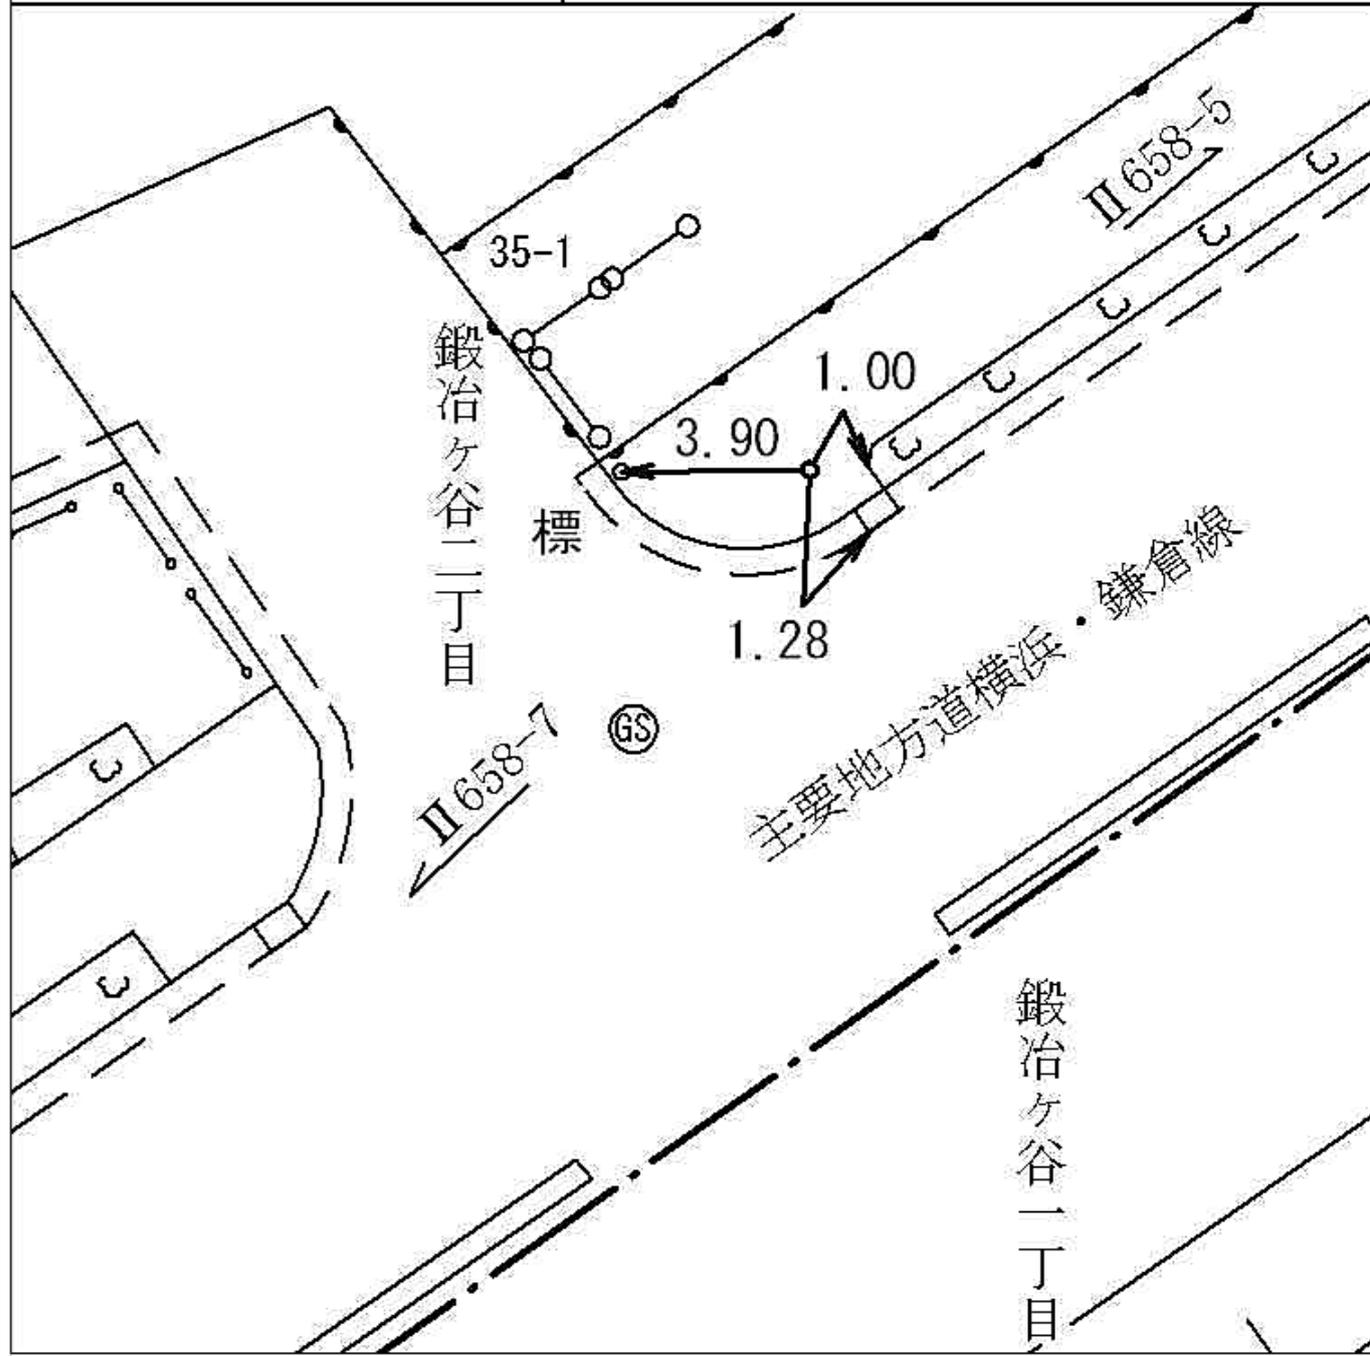

線 番 号	点 番 号	標 識 ノ 種 類	所 在 地
II 658	8	金 属 標 。 鋸 。 木 杭	栄区鍛冶ヶ谷一丁目三一四〇番地先
要 図		キザミ	

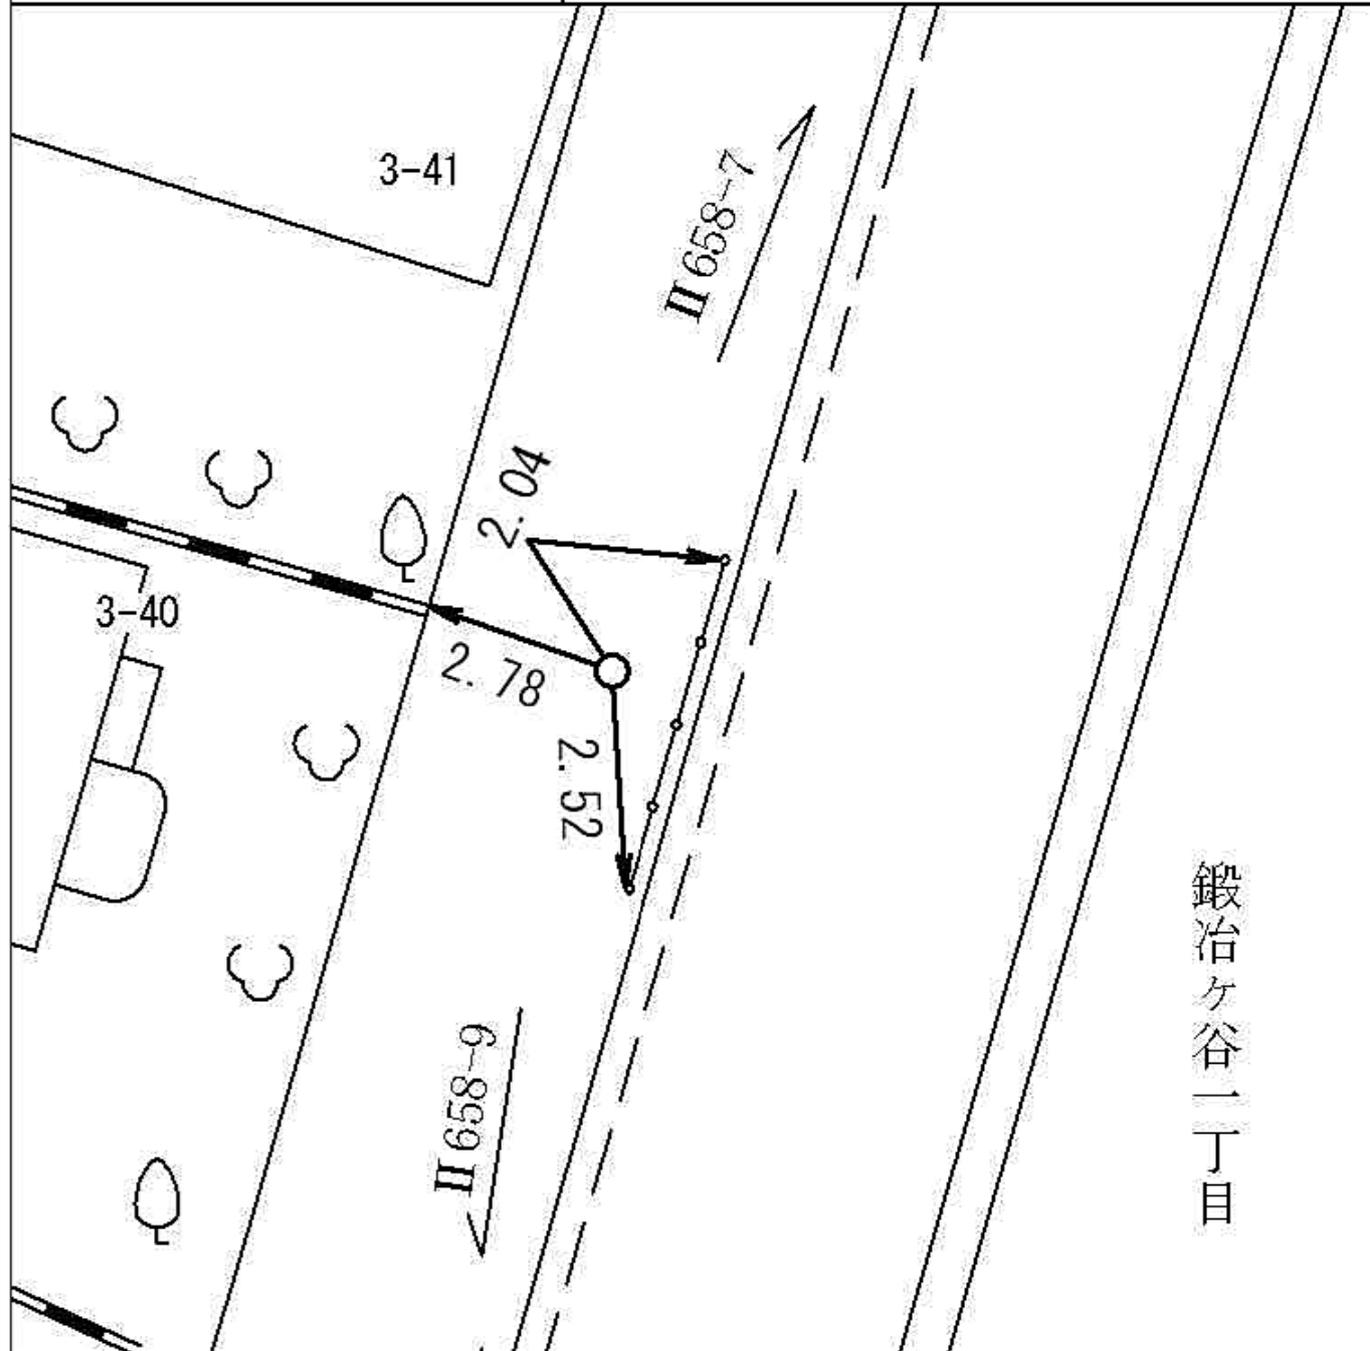


鍛冶ヶ谷二丁目

線 番 号	点 番 号	標 識 ノ 種 類	所 在 地
-------------	-------------	-----------	-------


II 658	9	金属標。鋸。木杭 キザミ	栄区桂町六六八番地先
要 図			




線番号	点番号	標識ノ種類	所在地
II 658	10	金属標。鋸。木杭 キザミ	栄区小菅ヶ谷三丁目三七一一二番地先
要 図			

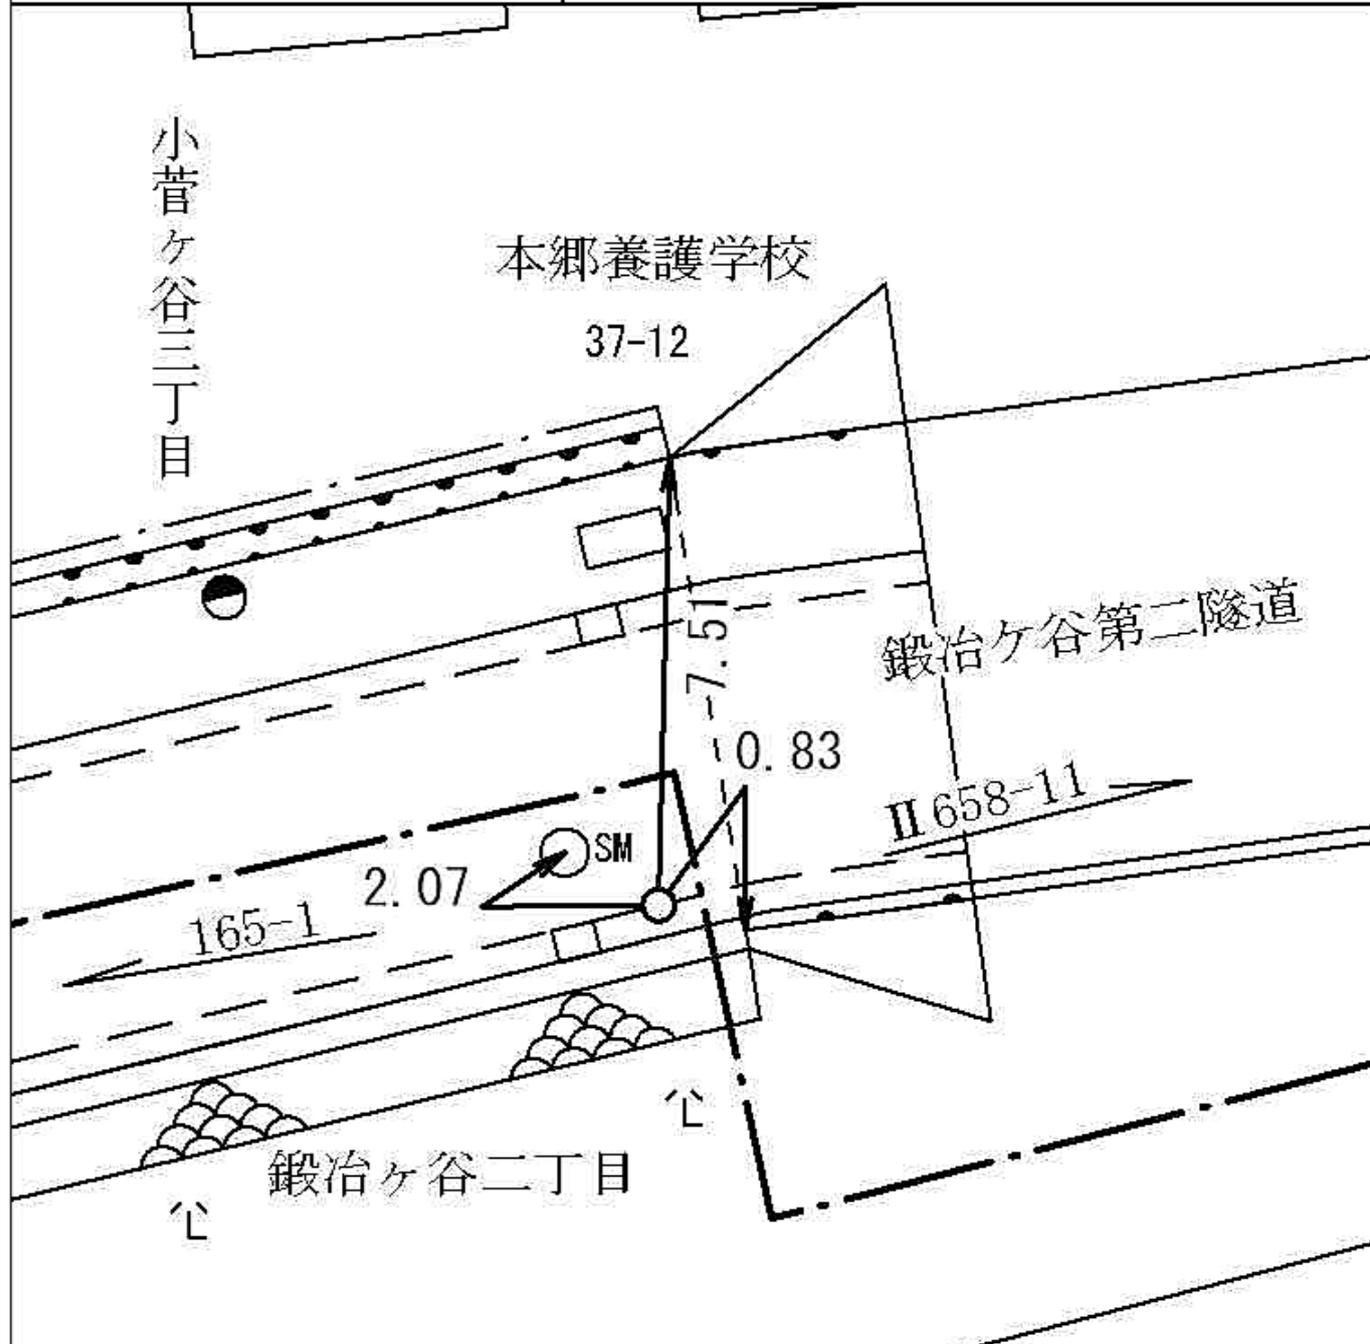

線番号	点番号	標識ノ種類	所在地
II 658	11	<div style="border: 1px solid black; border-radius: 50%; padding: 5px; display: inline-block;">金属標</div> 。鋌。木杭	栄区鍛冶ヶ谷町三三三―六番地先
要 図		キザミ	

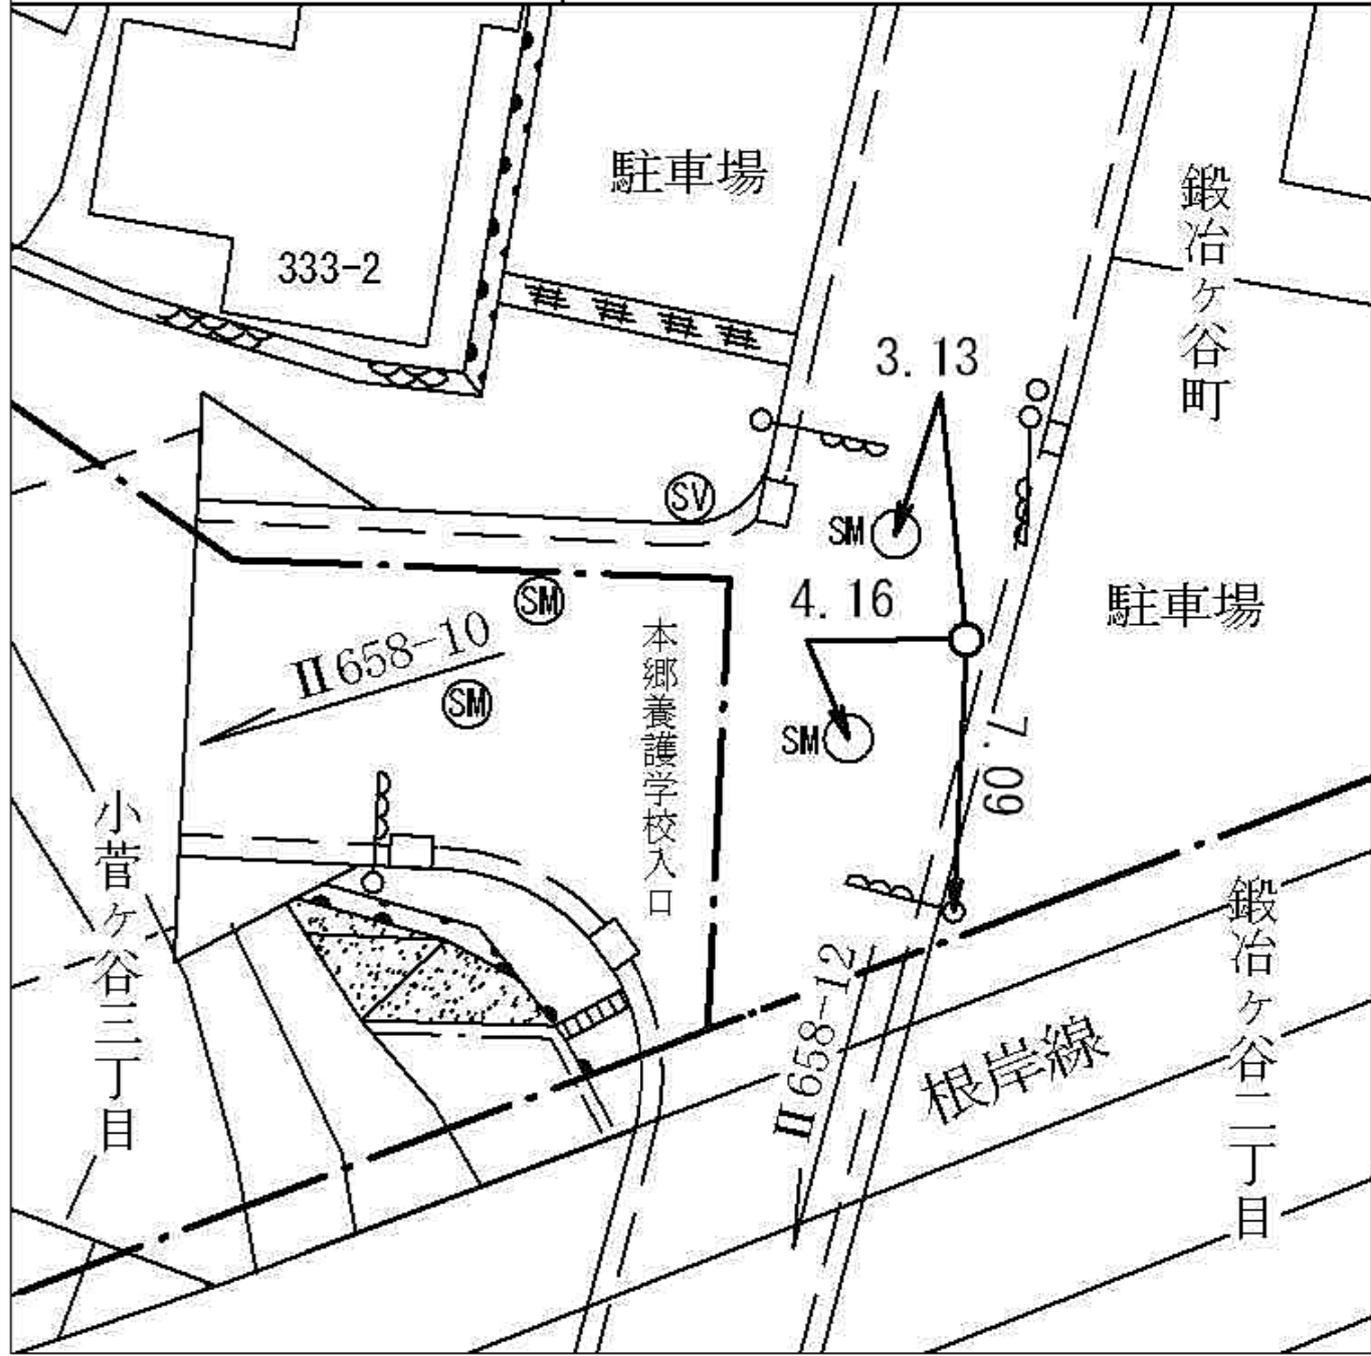


線 番 号	点 番 号	標 識 ノ 種 類	所 在 地
II 658	12	金属標 。鋸。木杭	栄区鍛冶ヶ谷二丁目一九一―二番地先
要 図		キザミ	

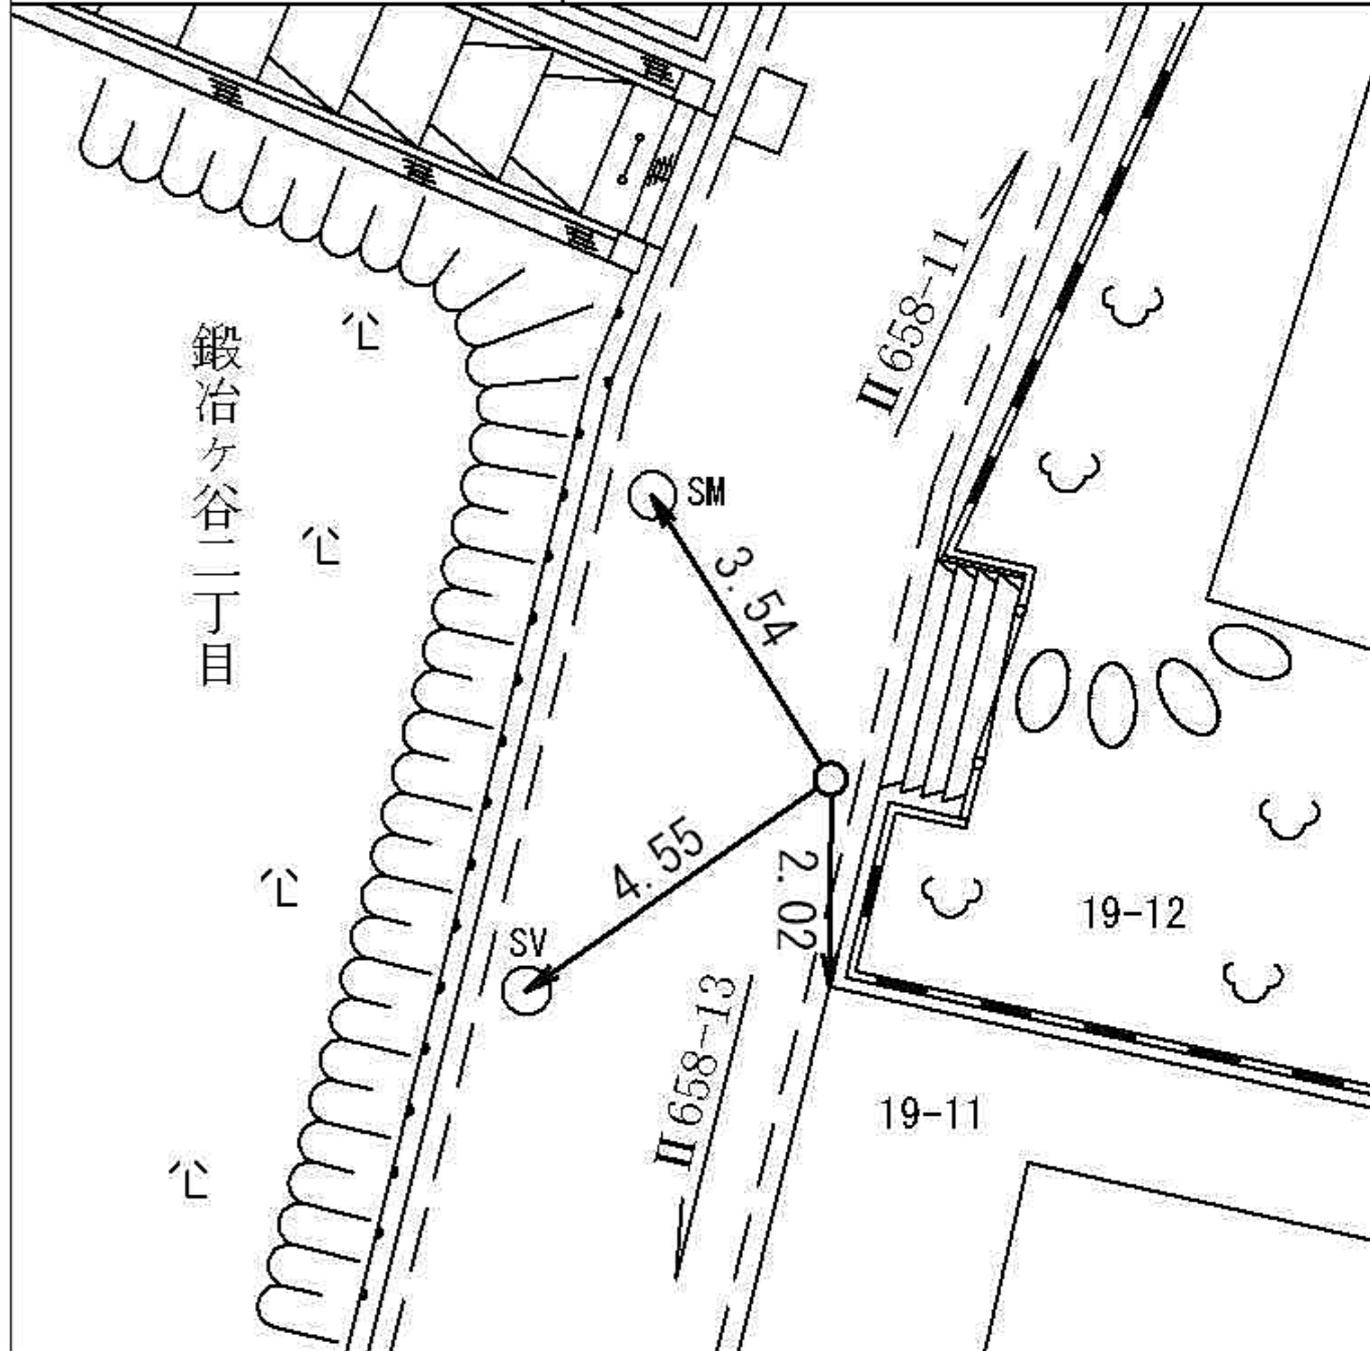

線 番 号	点 番 号	標 識 ノ 種 類	所 在 地
-------------	-------------	-----------	-------


II 658	13	金属標。鋸。木杭 キザミ
要 図		

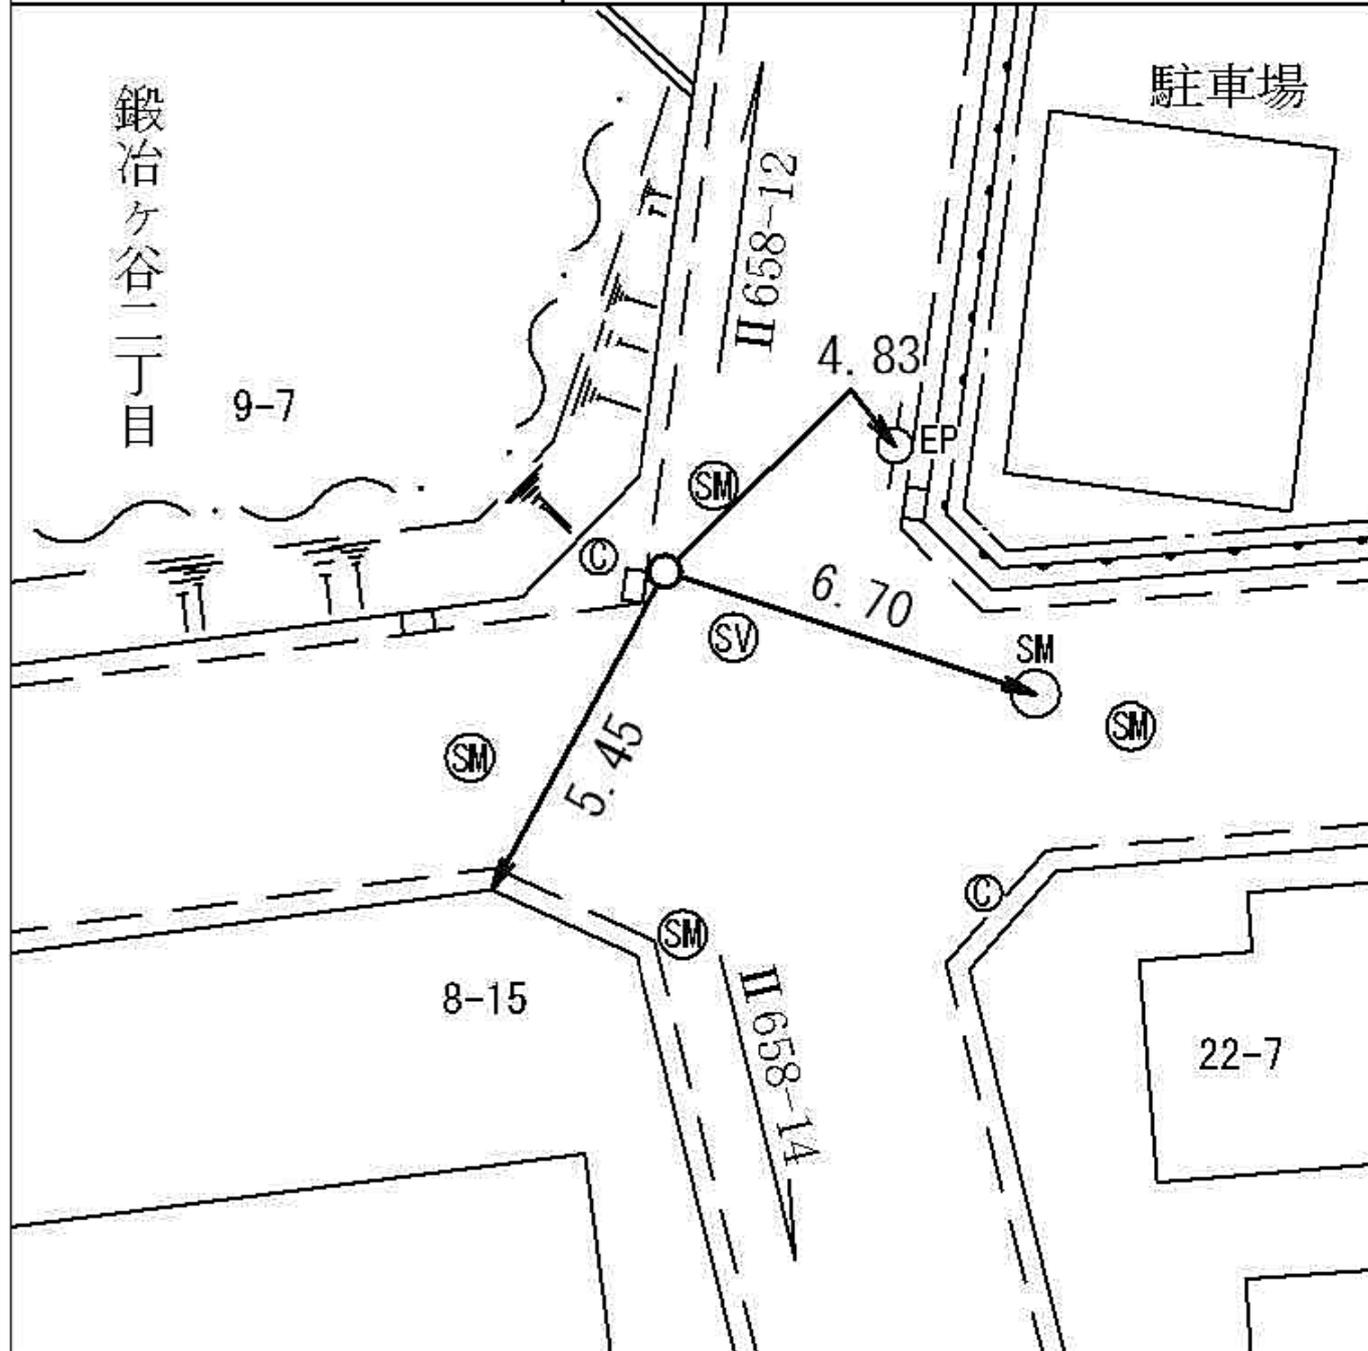

栄区鍛冶ヶ谷二丁目八一五番地先

線 番 号	点 番 号	標 識 ノ 種 類	所 在 地
-------------	-------------	-----------	-------

II 658	14	金属標。鋸。木杭 キザミ	栄区鍛冶ヶ谷二丁目三〇一―一 番地先
要 図			

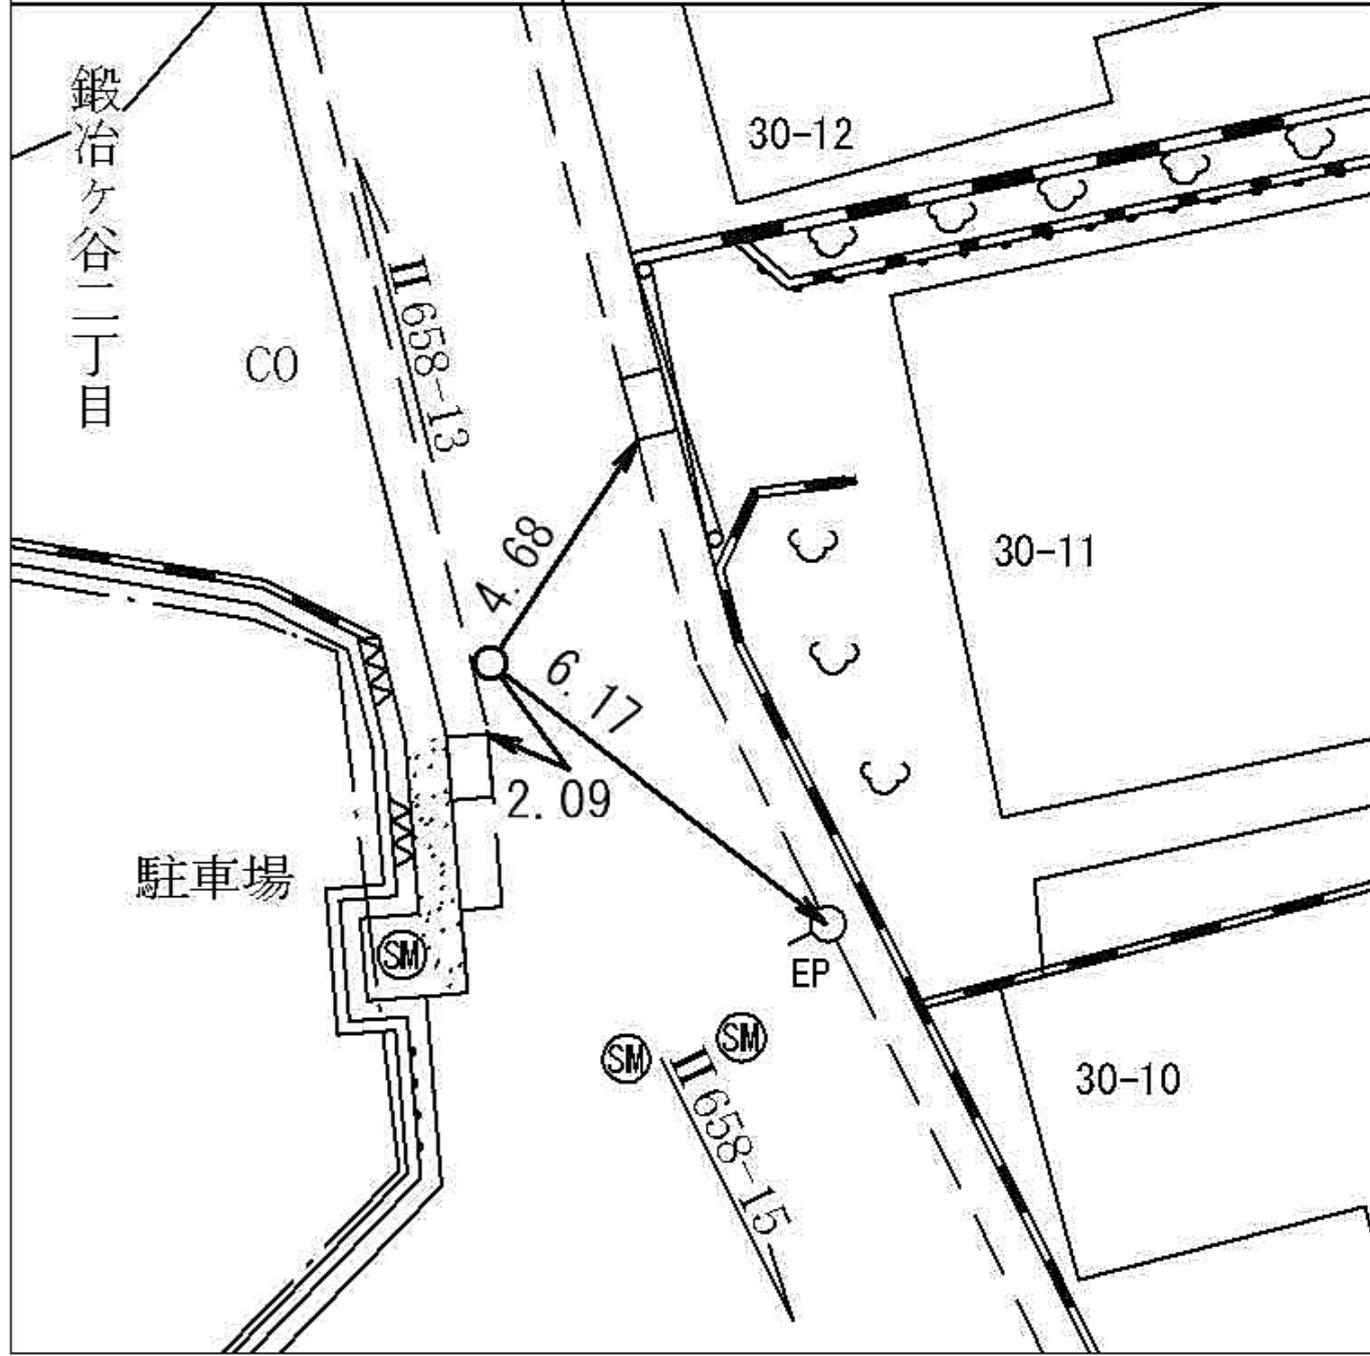

線番号	点番号	標識ノ種類	所在地
-----	-----	-------	-----


II 658	15
--------	----

金属標。鋸。木杭

栄区鍛冶ヶ谷二丁目三一―五四番地先

要 図

キザミ

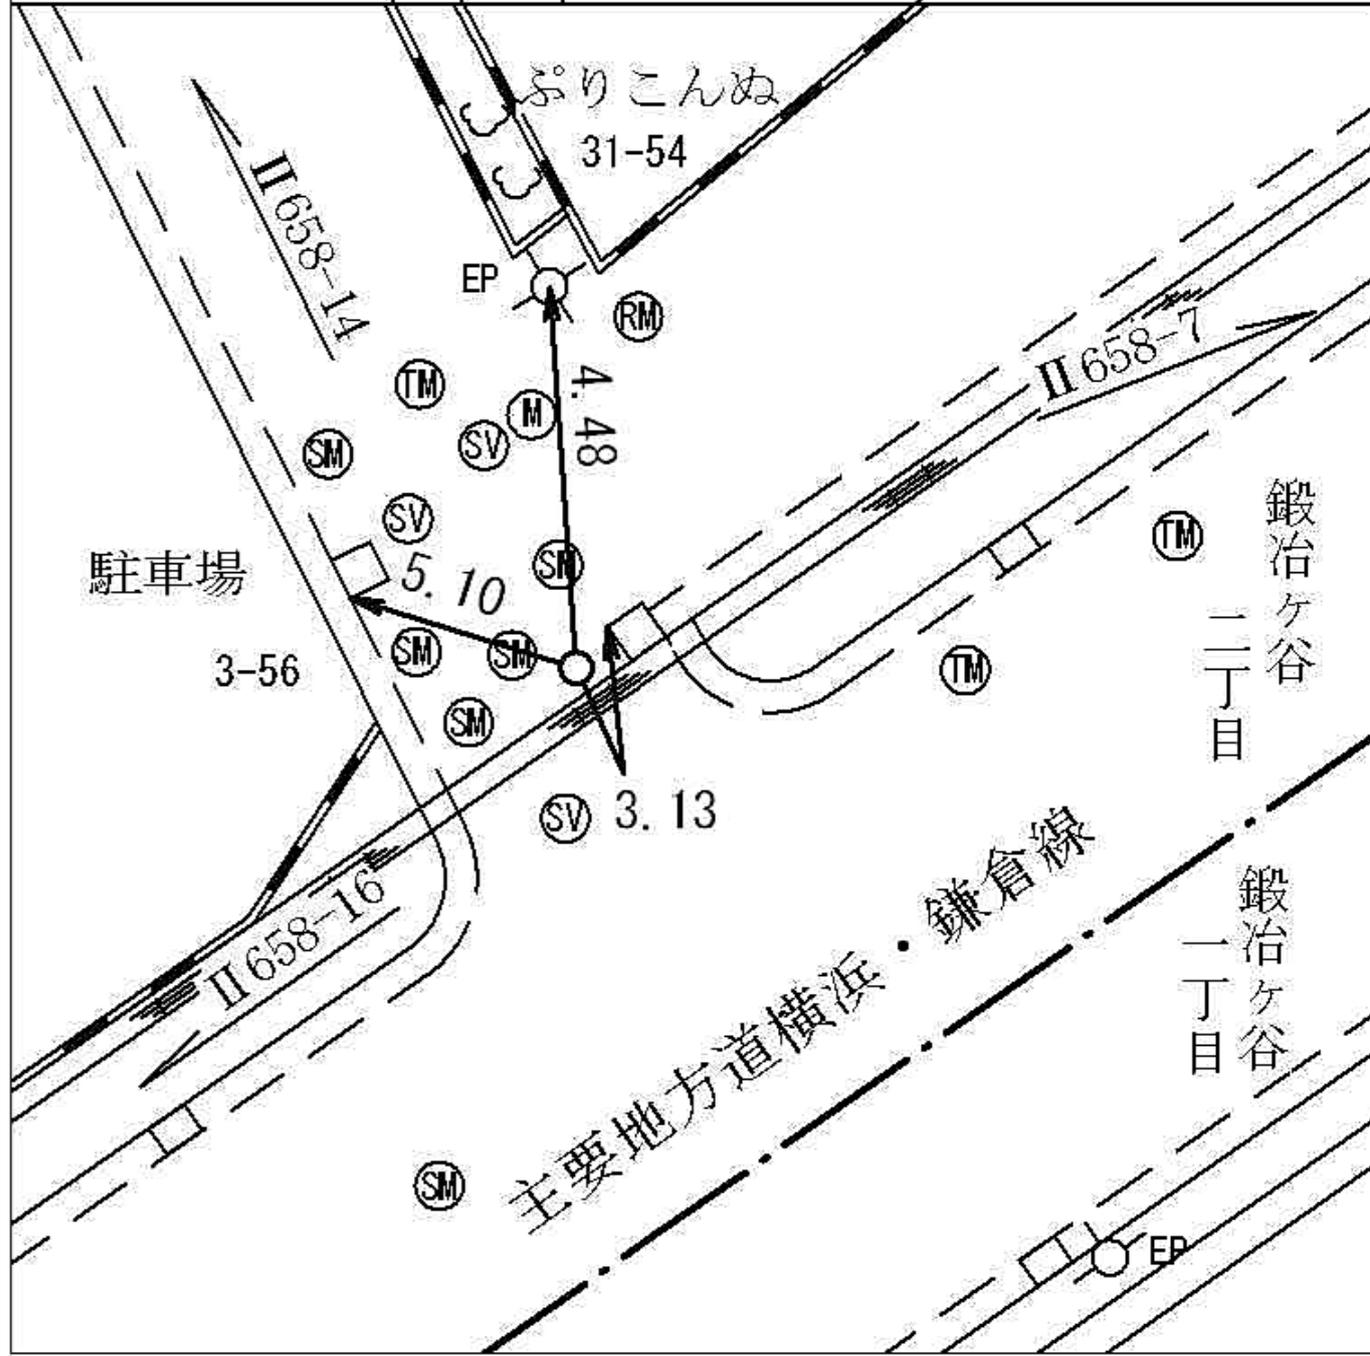

栄区鍛冶ヶ谷二丁目三一―五四番地先

線 番 号	点 番 号	標 識 ノ 種 類	所 在 地
-------------	-------------	-----------	-------


II 658	16
--------	----

金属標。鋏。木杭

栄区柏陽一〇一五番地先

要 図

キザミ

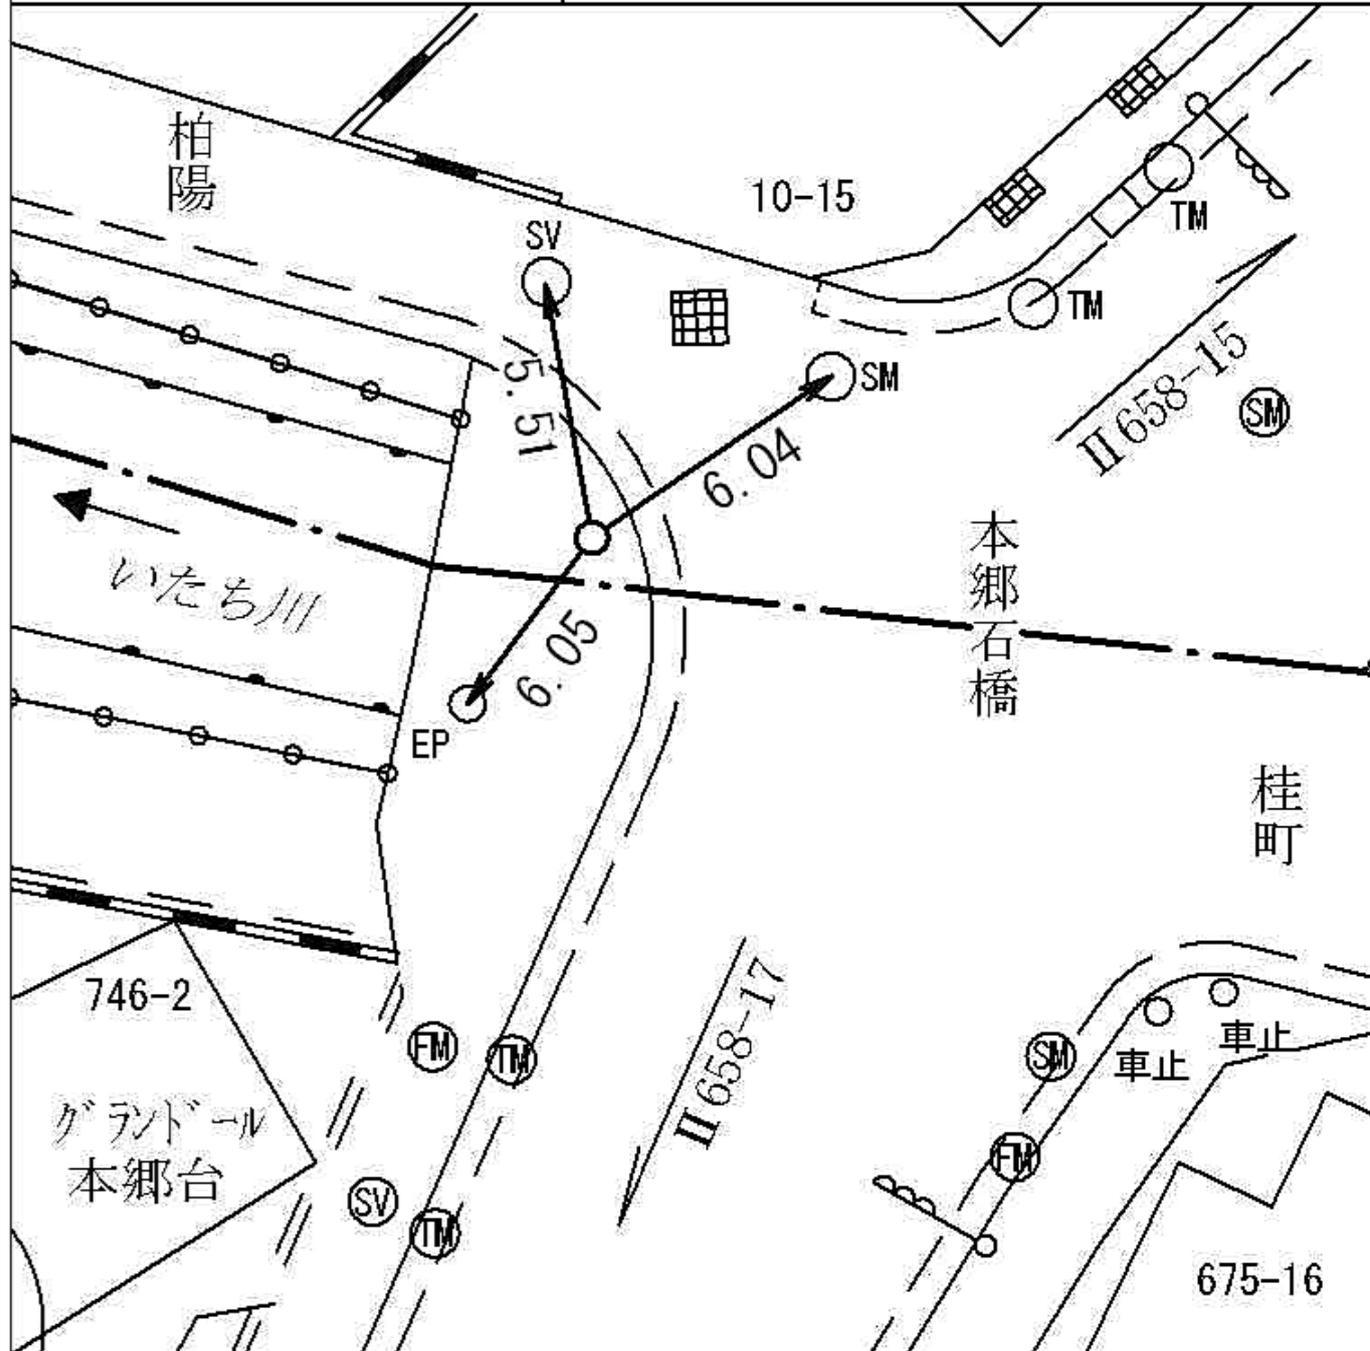


栄区柏陽一〇一五番地先


線 番 号	点 番 号	標 識 ノ 種 類	所 在 地
-------------	-------------	-----------	-------

II 658	18	金属標。鋸。木杭 キザミ
要 図		

栄区桂町三二五―一 番地先

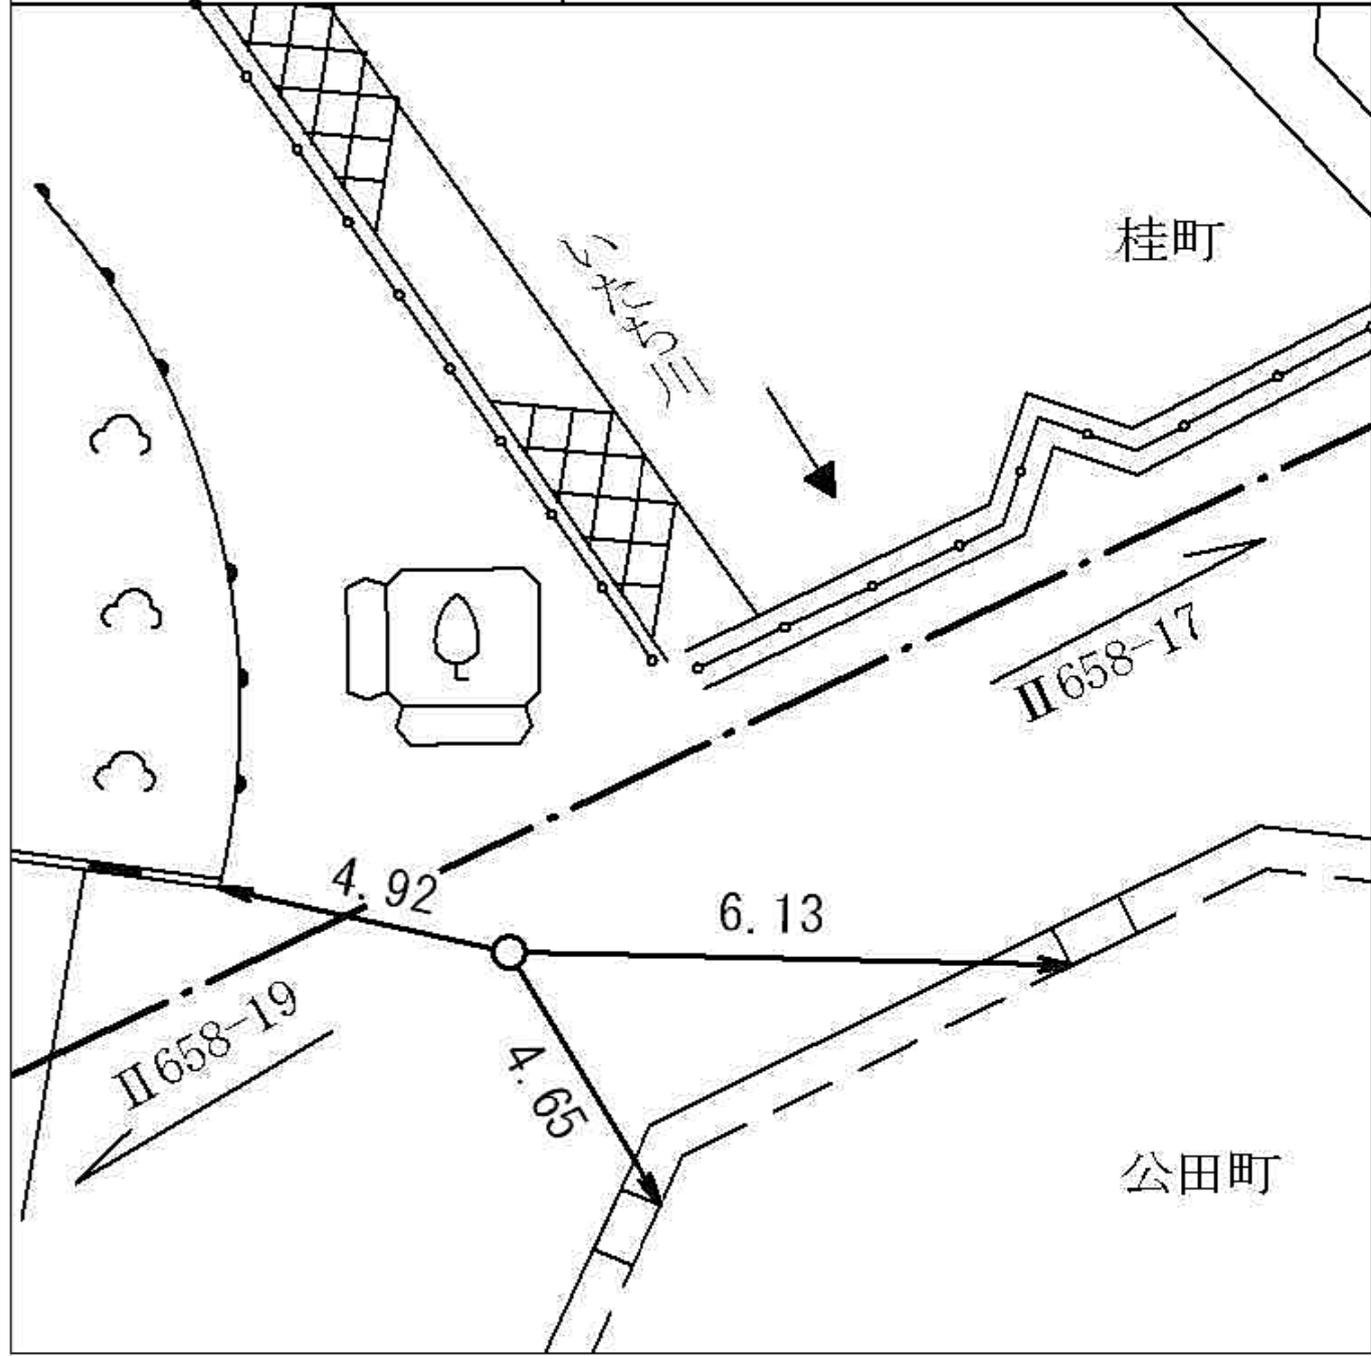


線番号	点番号	標識ノ種類	所在地
II 658	19	金属標。鋸。木杭 キザミ	栄区桂町二七九―二四番地先
要 図			

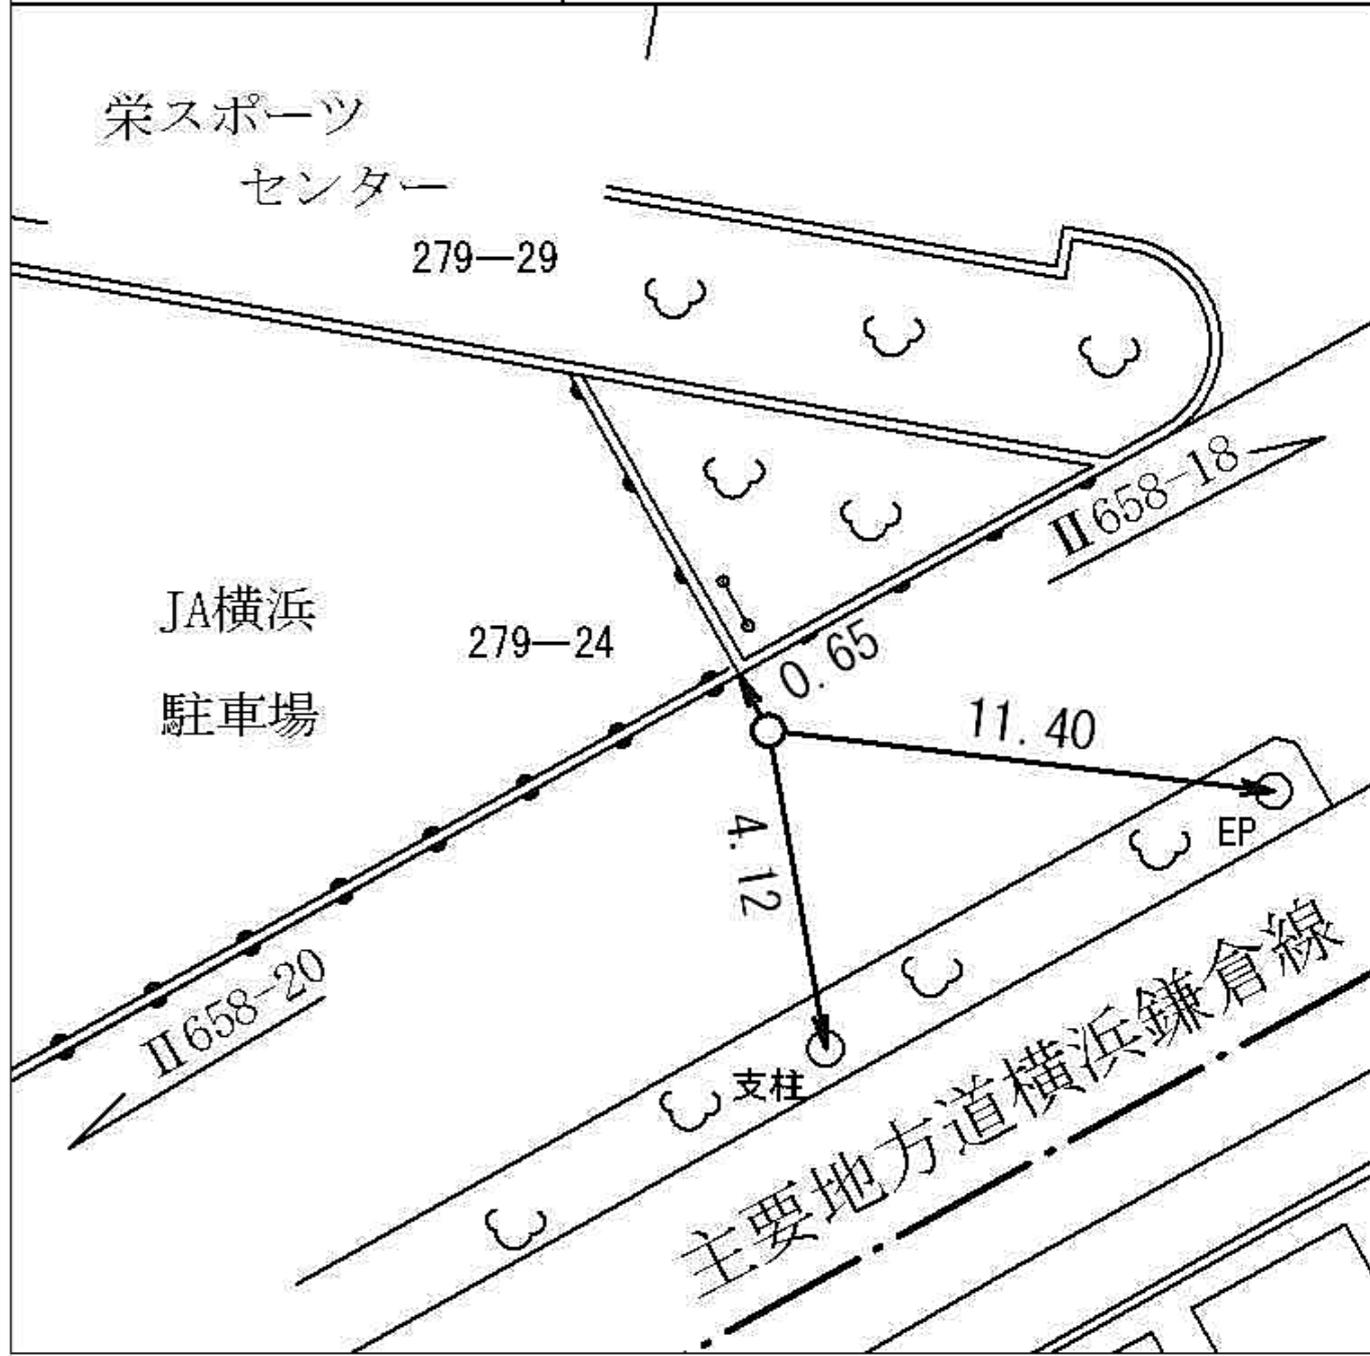

線 番 号	点 番 号	標 識 ノ 種 類	所 在 地
-------------	-------------	-----------	-------


II 658	20	金属標。鋏。木杭 キザミ	栄区公田町二七五―一七番地先
要 図			

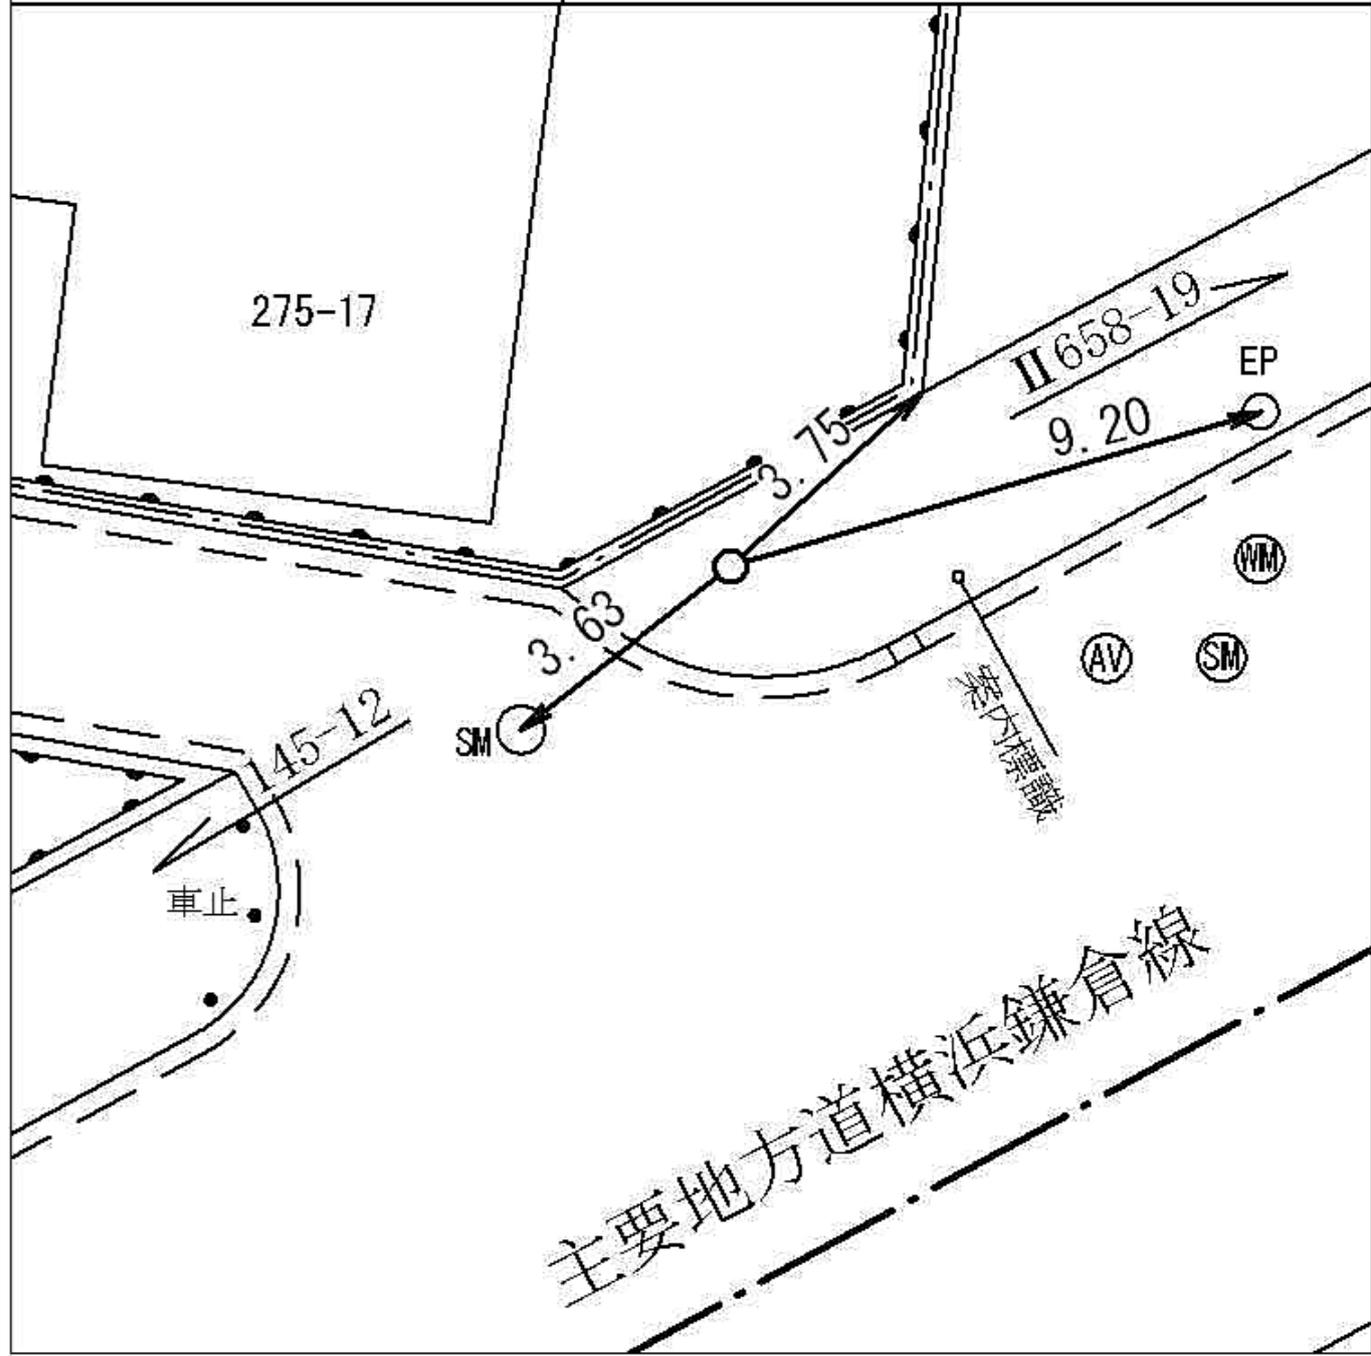

線番号	点番号	標識ノ種類	所在地
-----	-----	-------	-----

II 659	1	金属標 ◻ 鋸 ◻ 木杭	栄区東上郷町六一一六番地先
--------	---	--	---------------

要 図	キザミ
-----	-----

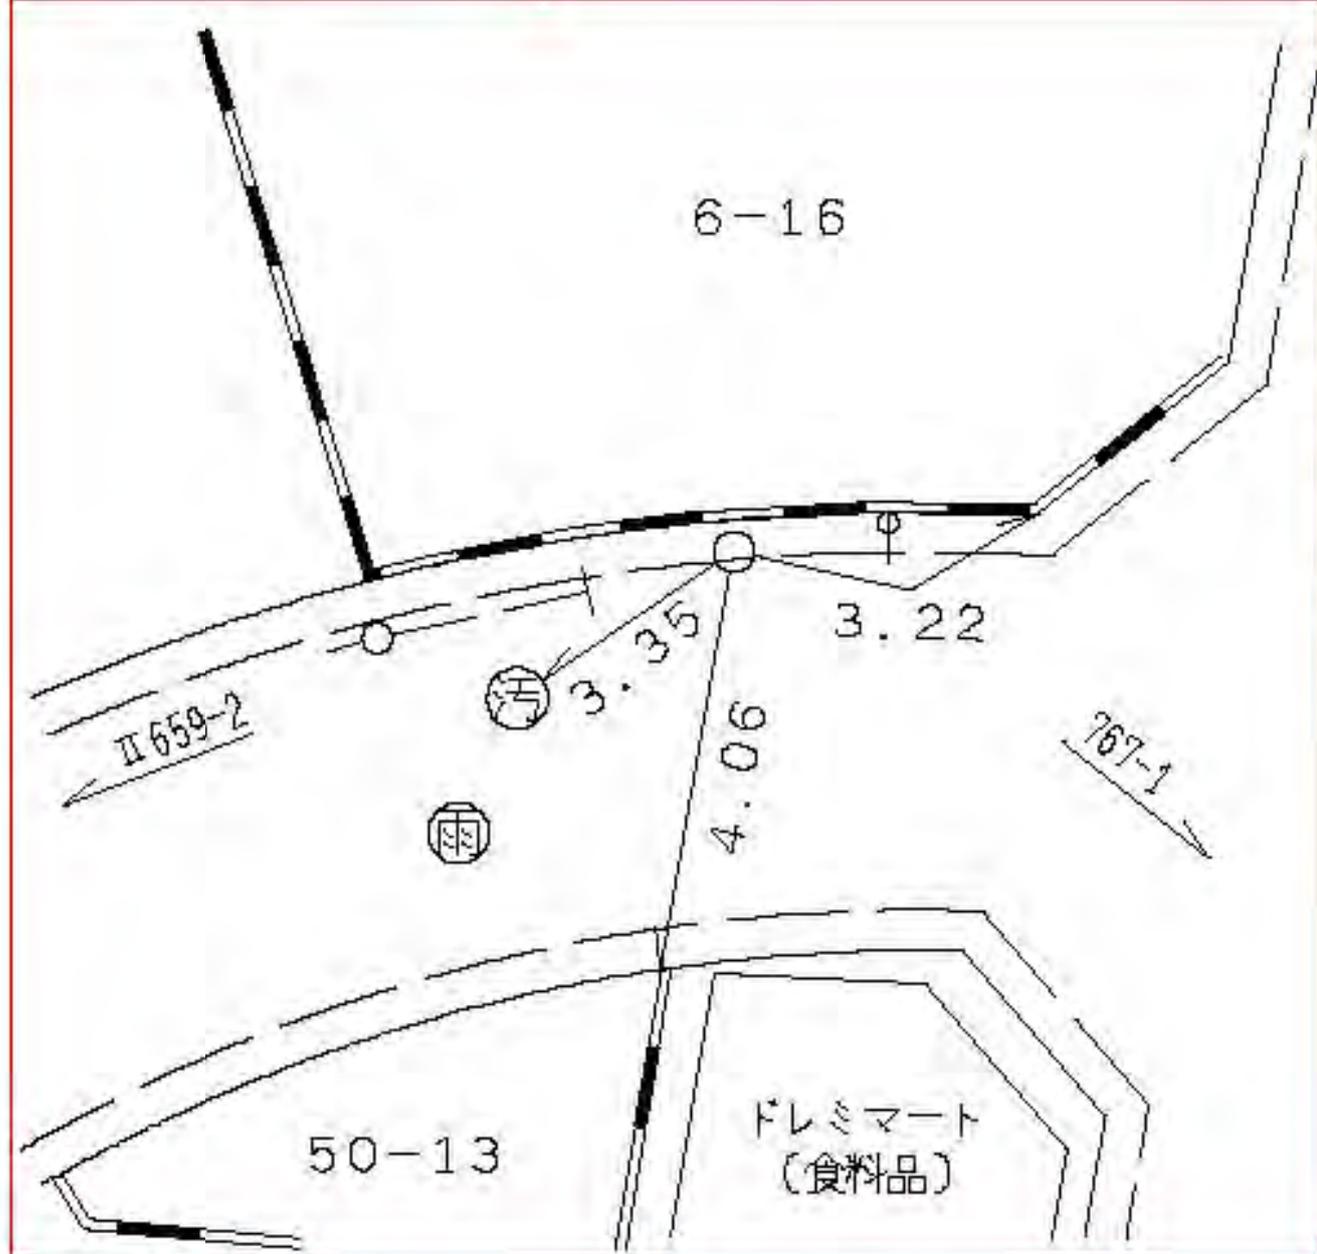

所在地

栄区東上郷町一一三八番地先

標識ノ種類

金属標。鋌。木杭

キザミ

線番号


II 659

点番号

3

要

図

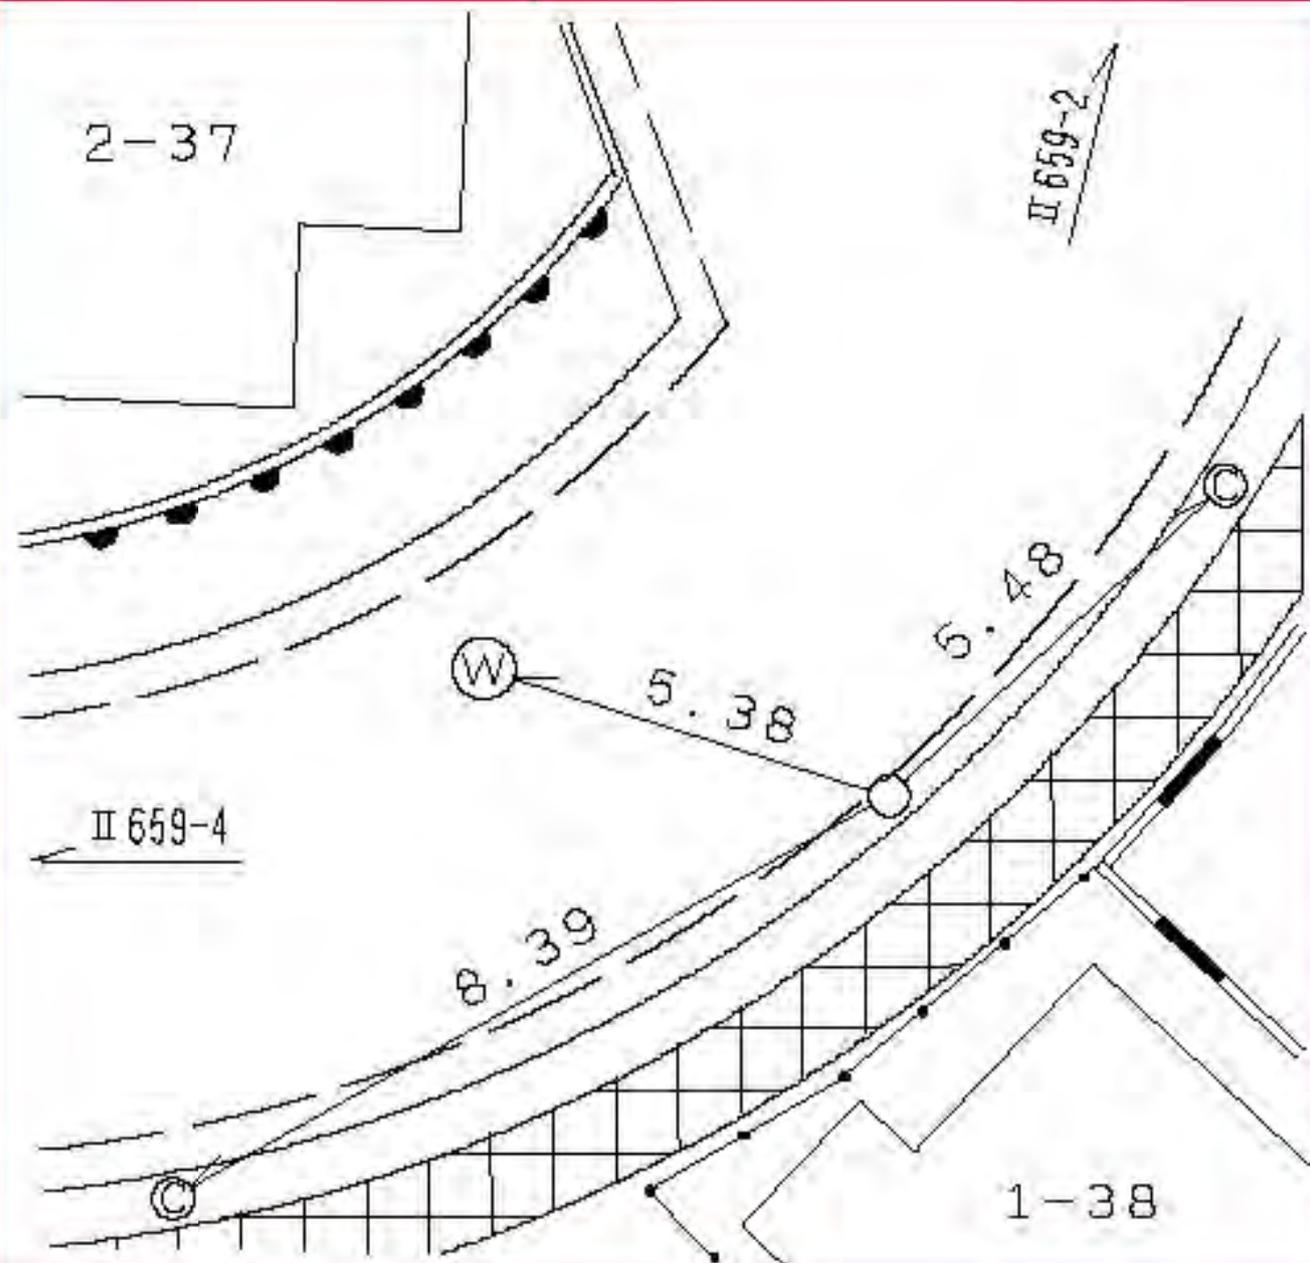

所在地

栄区東上郷町一一〇番地先

標識ノ種類

点番号

線番号

金属標。鋸。木杭


4

II659

キザミ

図

要

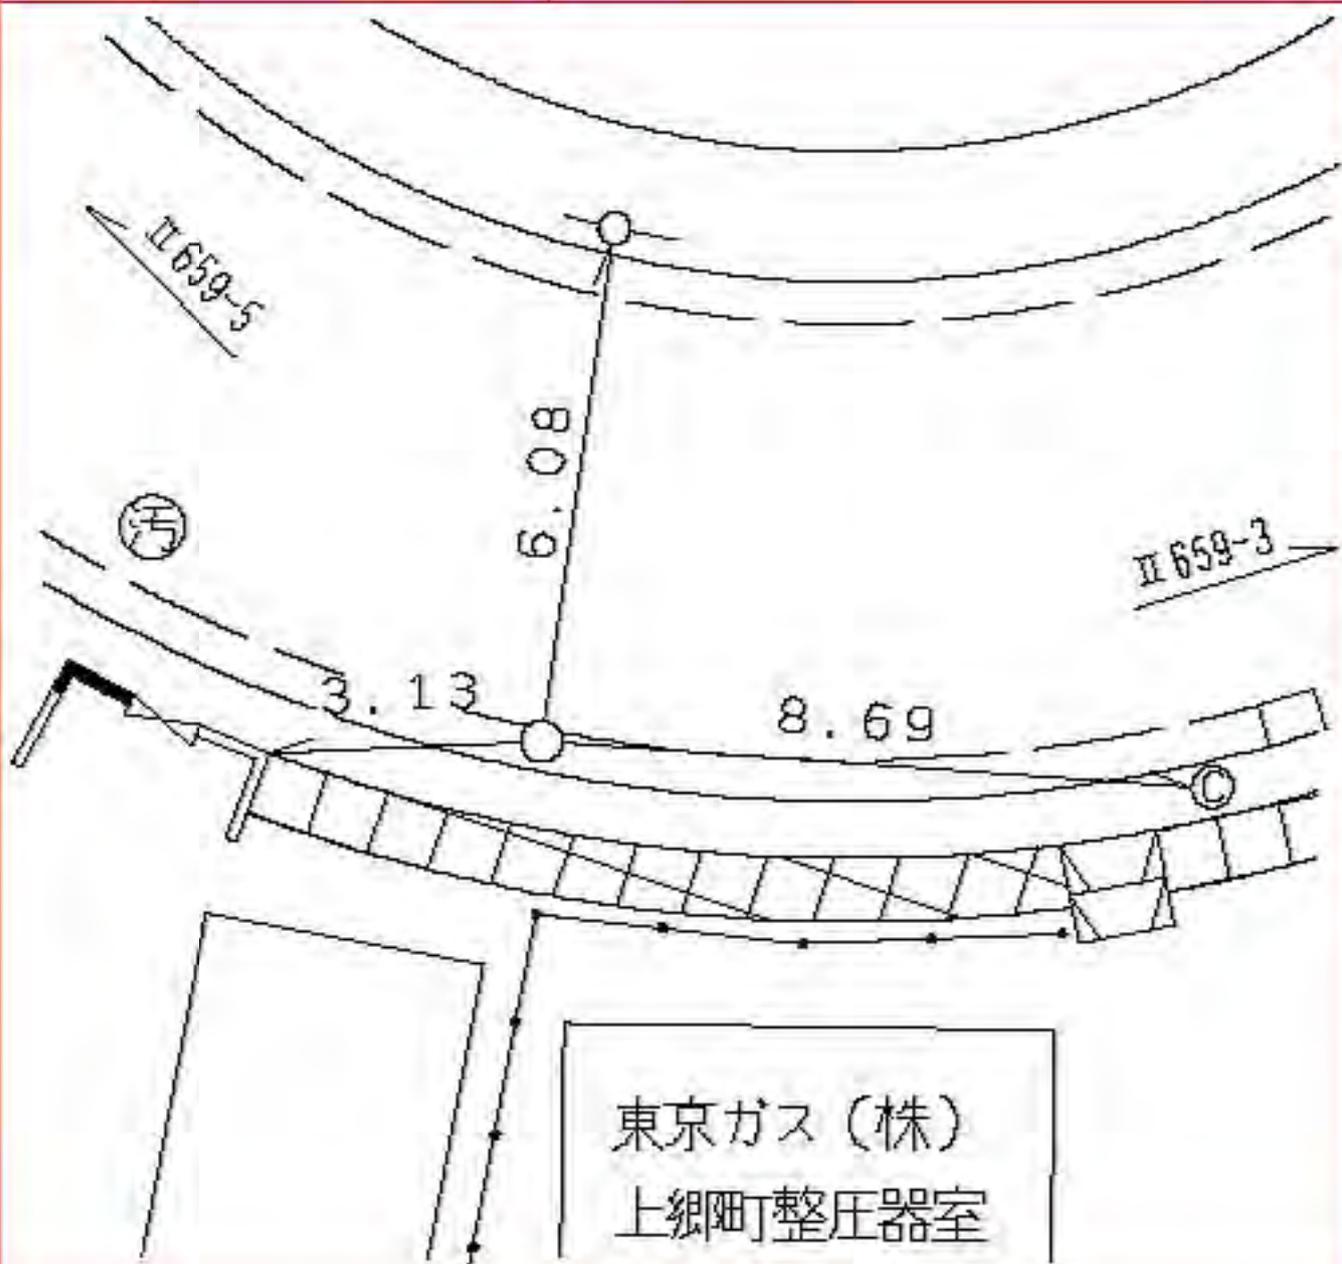

所在地

米区東上郷町二一四三番地先

標識ノ種類

金属標。鋳。木杭

キザミ

線番号

II 659

点番号

5

要

図

調整池


1.32

1.82

9.44

II 659-4

II 659-6

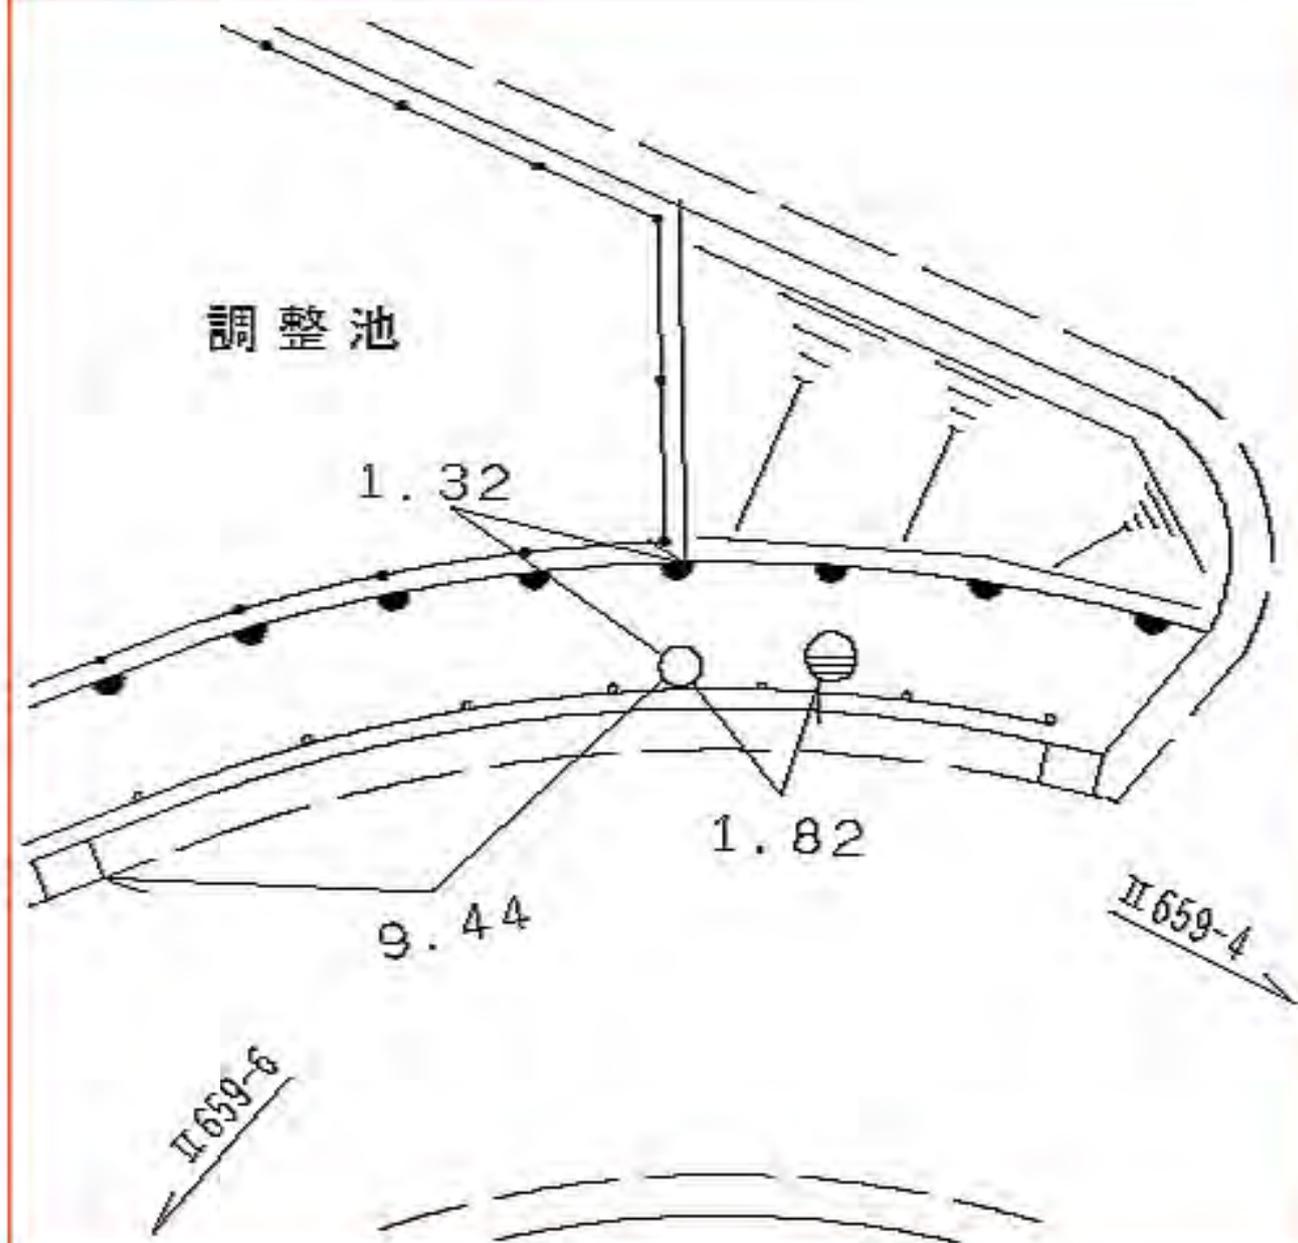

所在地

米区上郷町一〇六七―二番地先

標識ノ種類

金属標。鋸。木杭

キザミ

点番号

7


線番号

II 659

要

図

上郷交差点

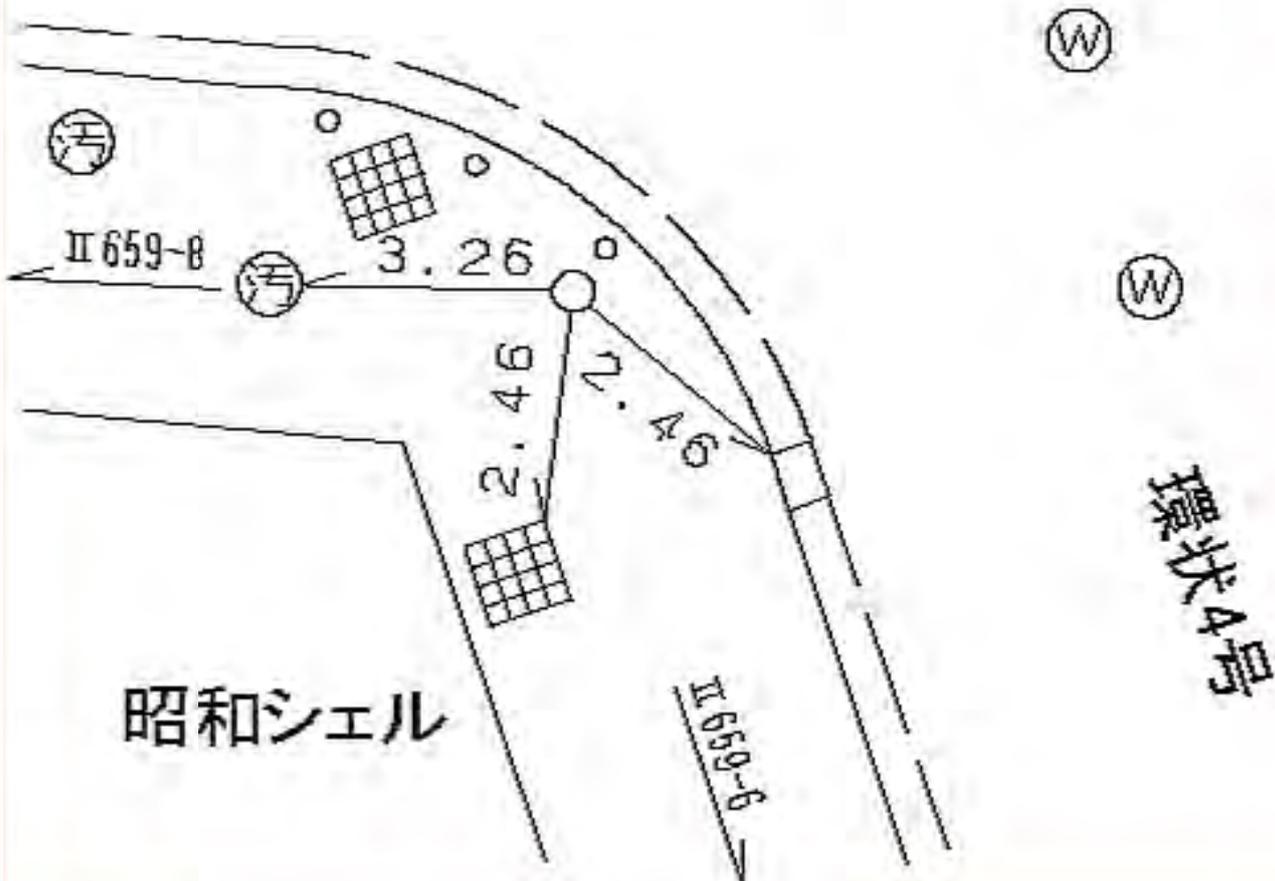

所在地

栄区上之町二番地先

標識ノ種類

点番号

線番号


金属標。鋸。木杭

8

II659

キザミ

要 図

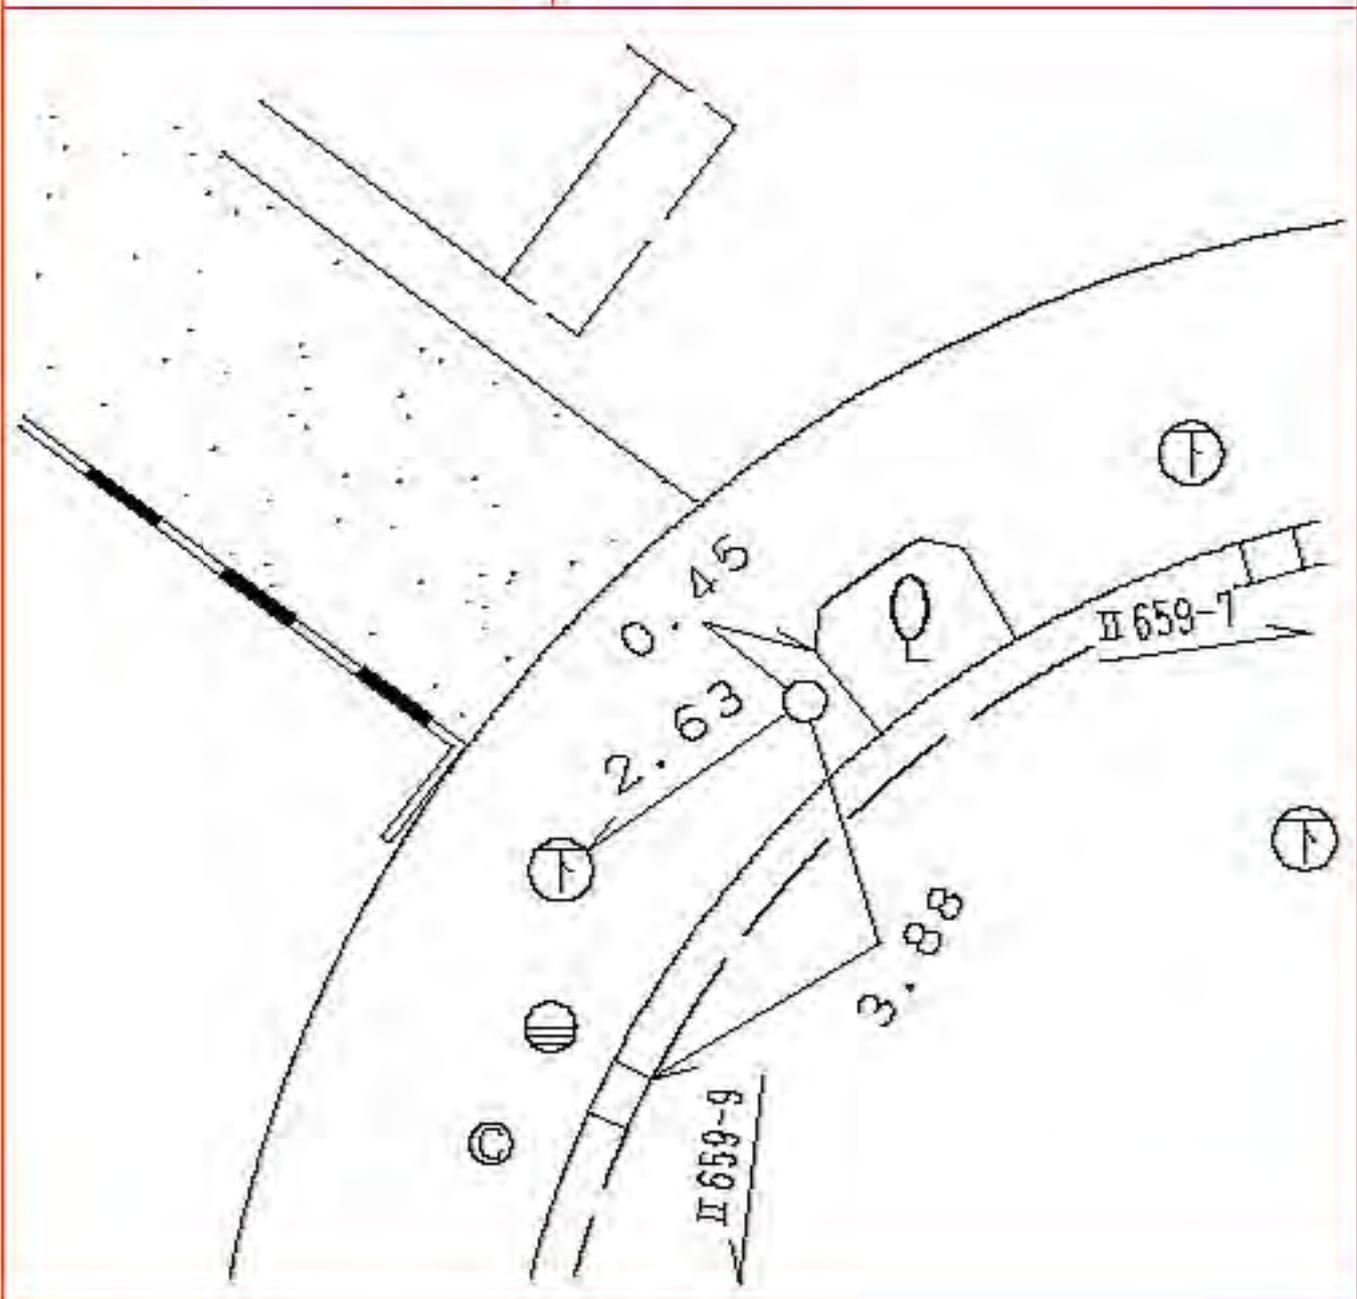

所在地

米区上之町七―七番地先

標識ノ種類

点番号

線番号

金属標。鋌。木杭


9

II 659

キザ三

図

要

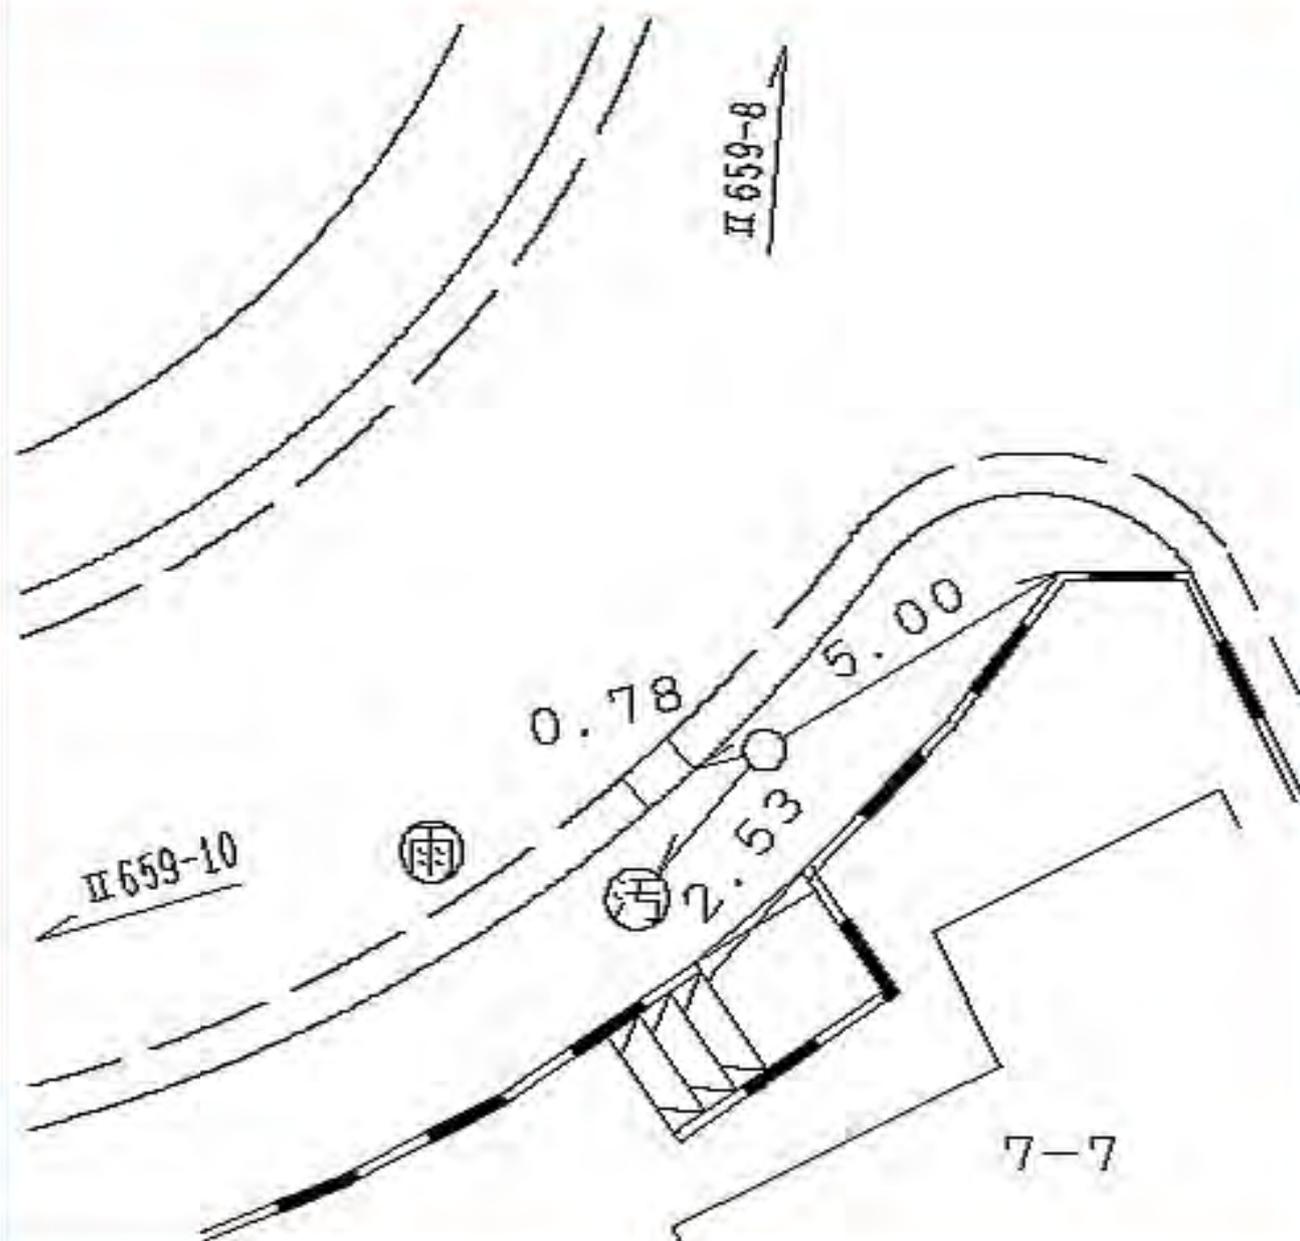

所在地

米区上之町四番地先

標識ノ種類

金属標。鋌。木杭

キザミ

点番号


10

線番号

II 659

要

図

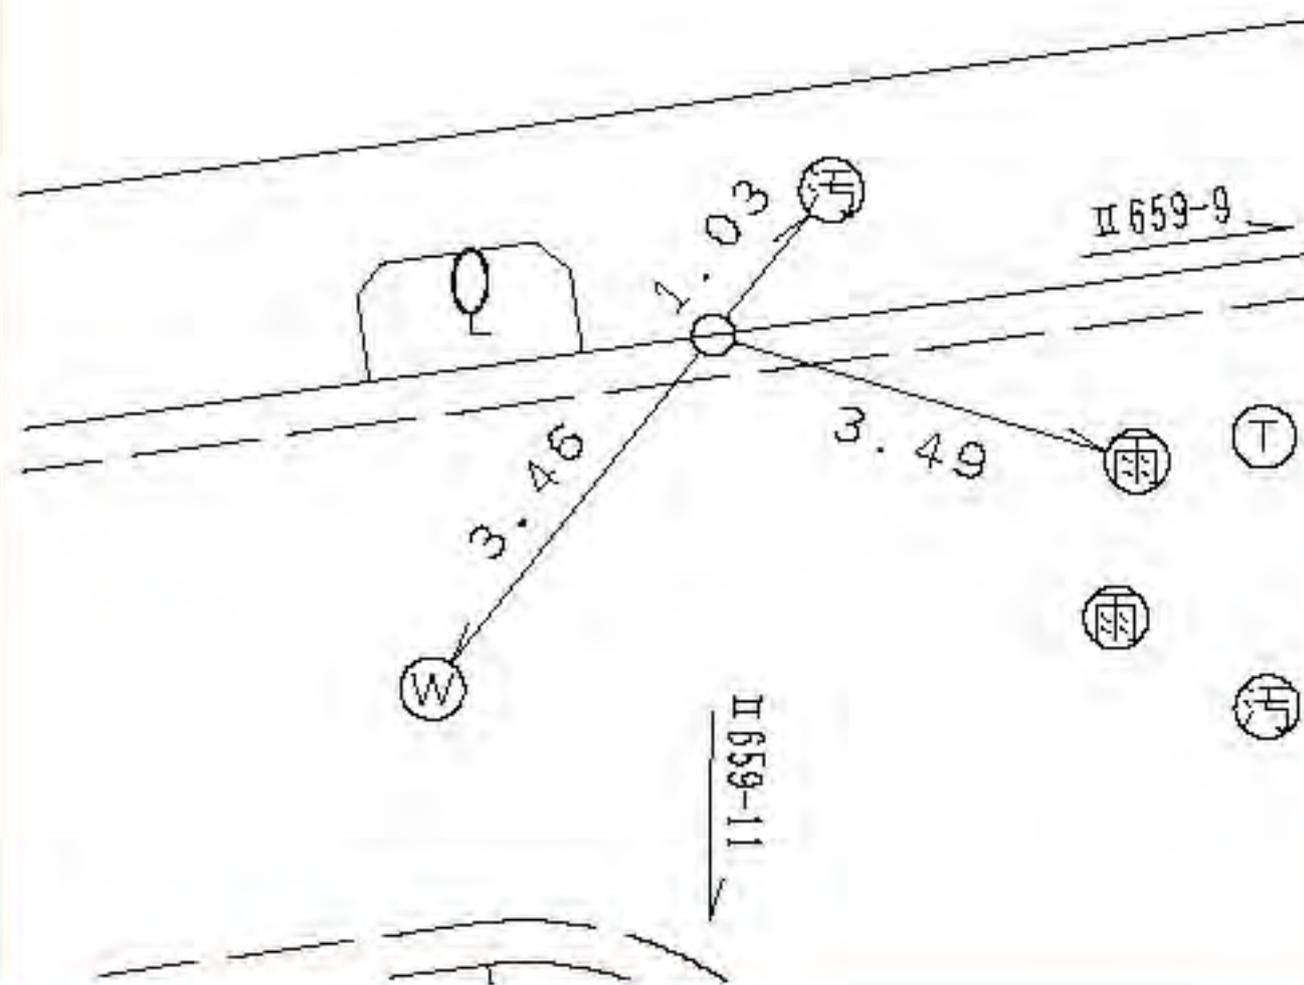

所在地

標識ノ種類

点番号

線番号

米区犬山町一五一一番地先

金属標。鋌。木杭


12

II 659

キザミ

要


図

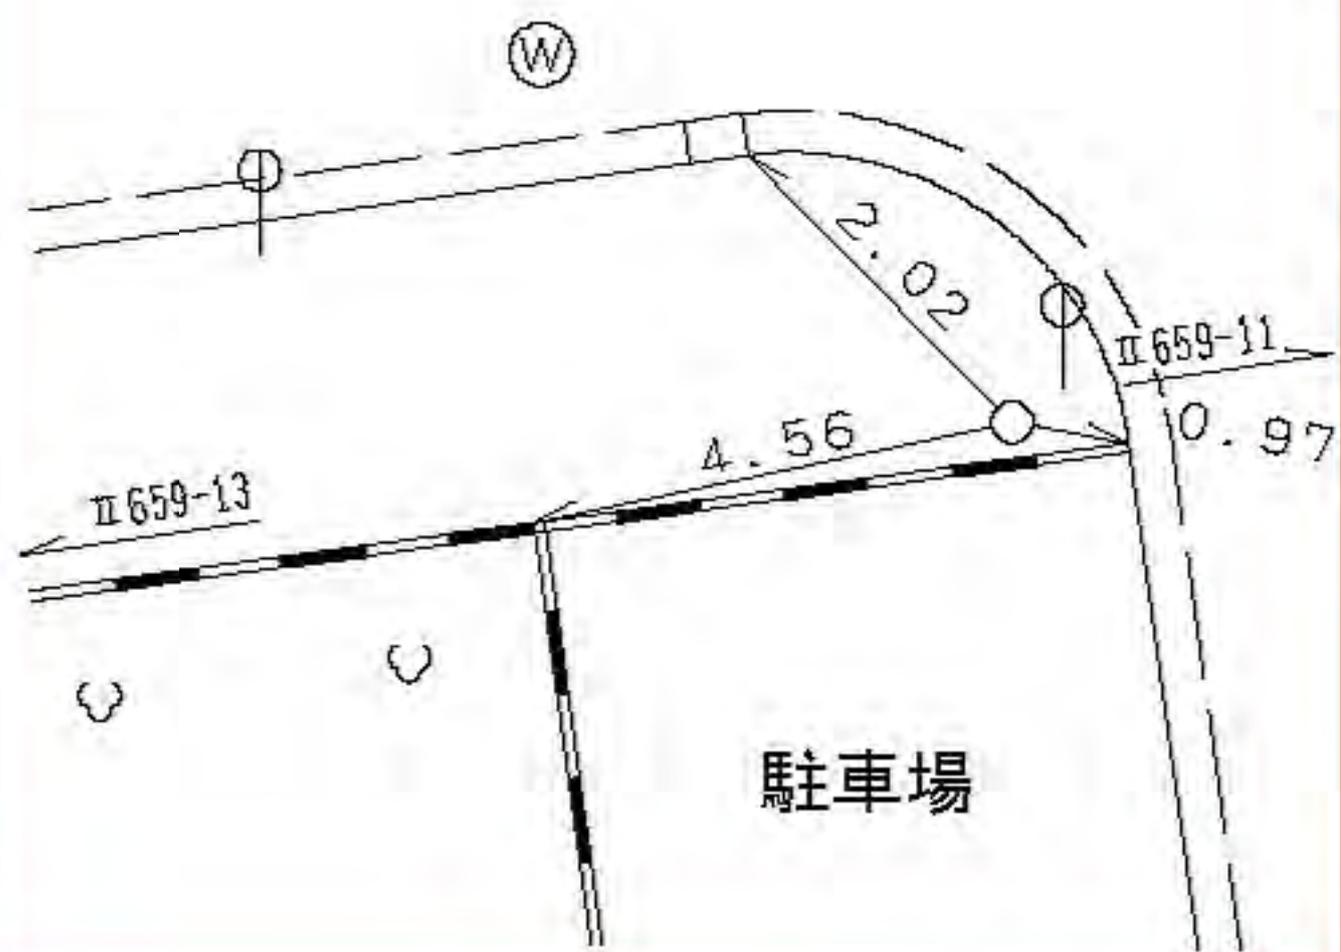

線番号	点番号	標識ノ種類	所在地
-----	-----	-------	-----

II 659	13	金属標 。鋸。木杭	栄区犬山町一六一五番地先
--------	----	---	--------------

要 図	キザミ	
-----	-----	--

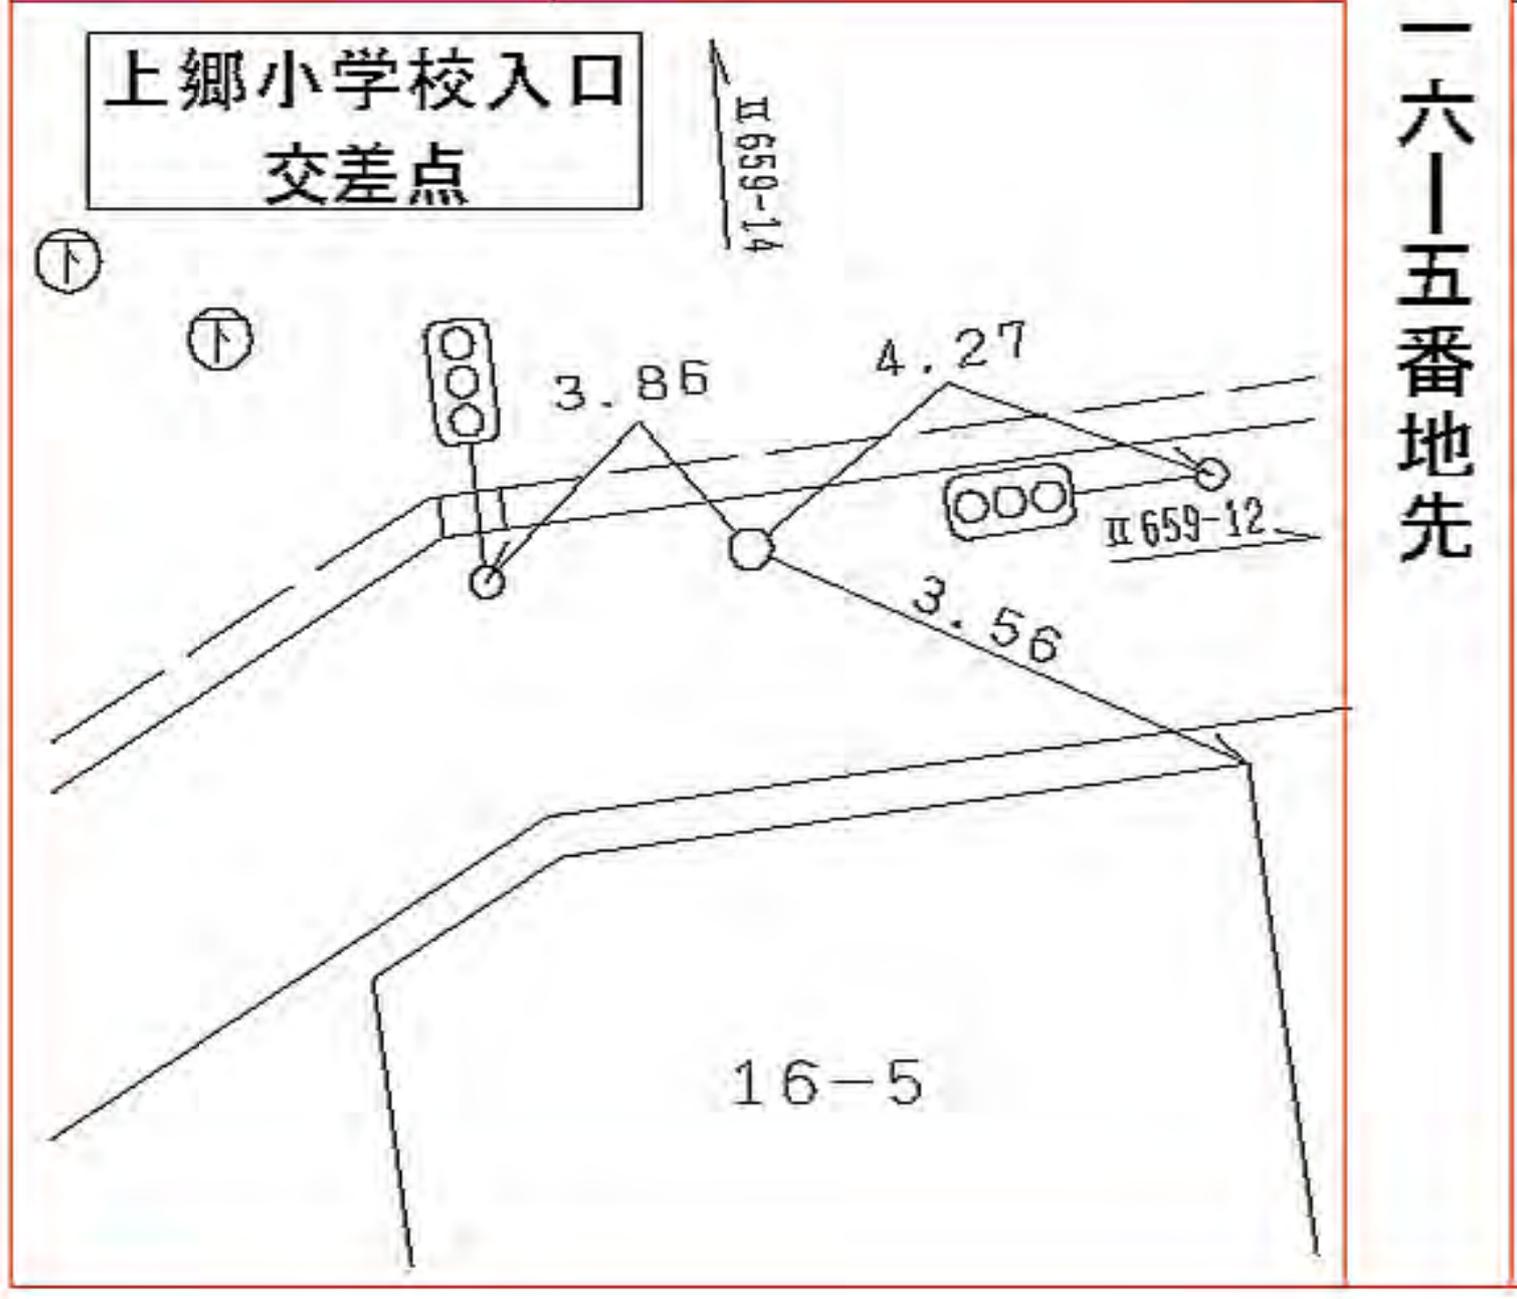

所在地

栄区桂台東七番先

標識ノ種類

金属標。鋸。木杭

キザミ


線番号

Ⅱ659

点番号

14

要 図

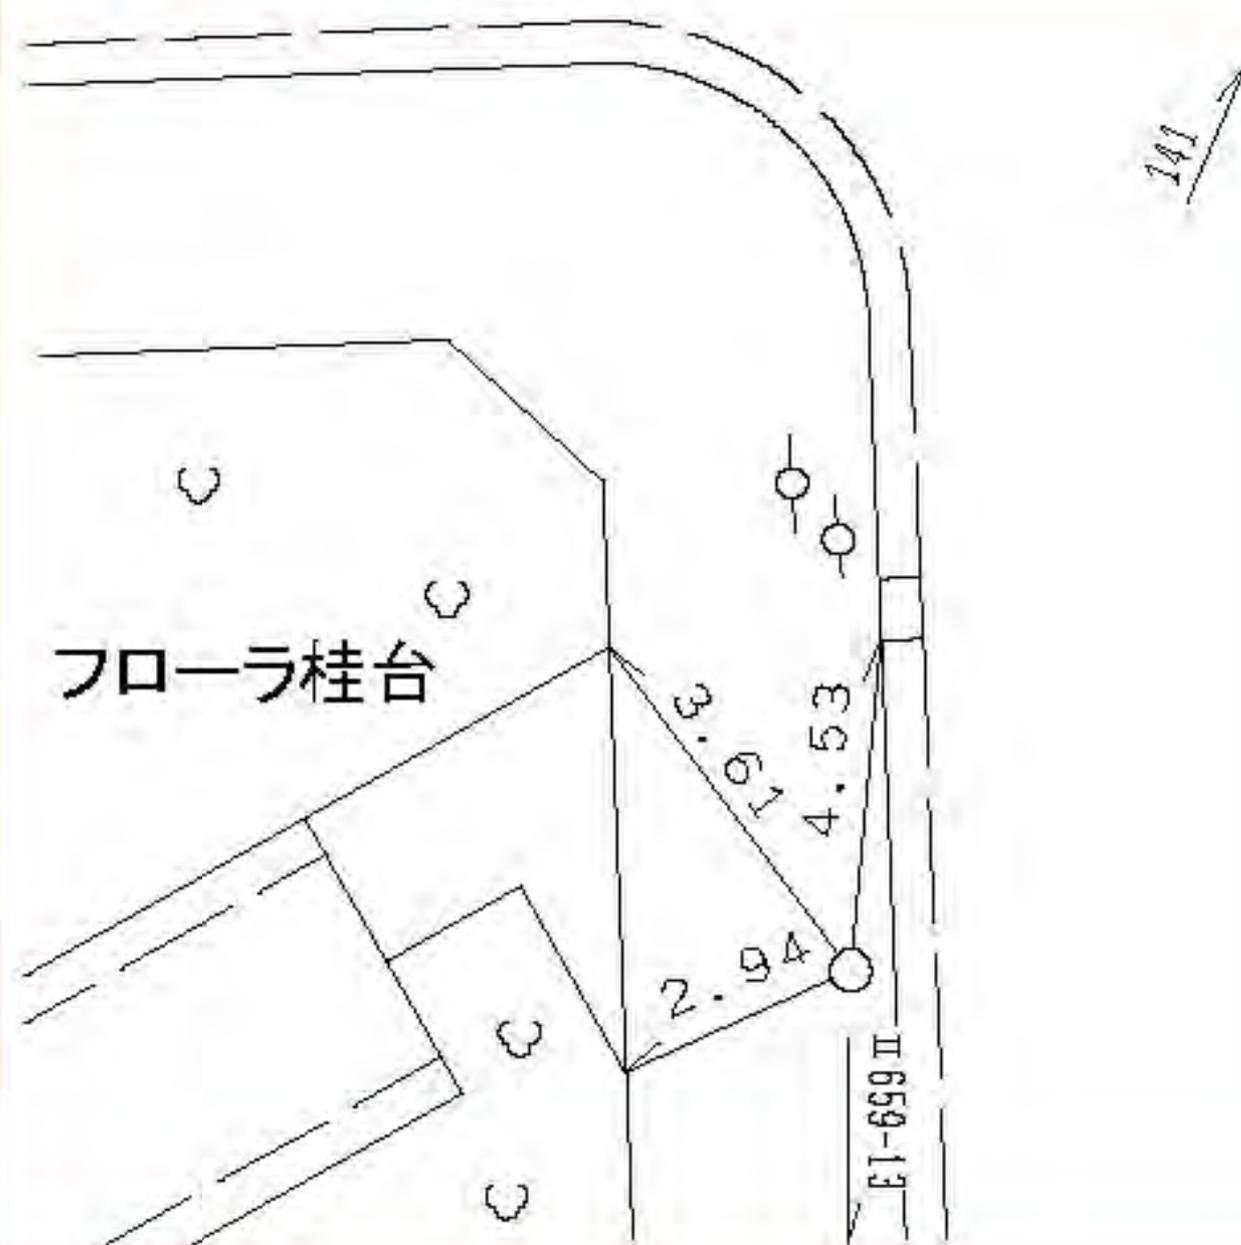

所在地

栄区上郷町一〇三六番地先

標識ノ種類

金属標。鋳。木杭

キザミ


点番号

15

線番号

II 659


要 図

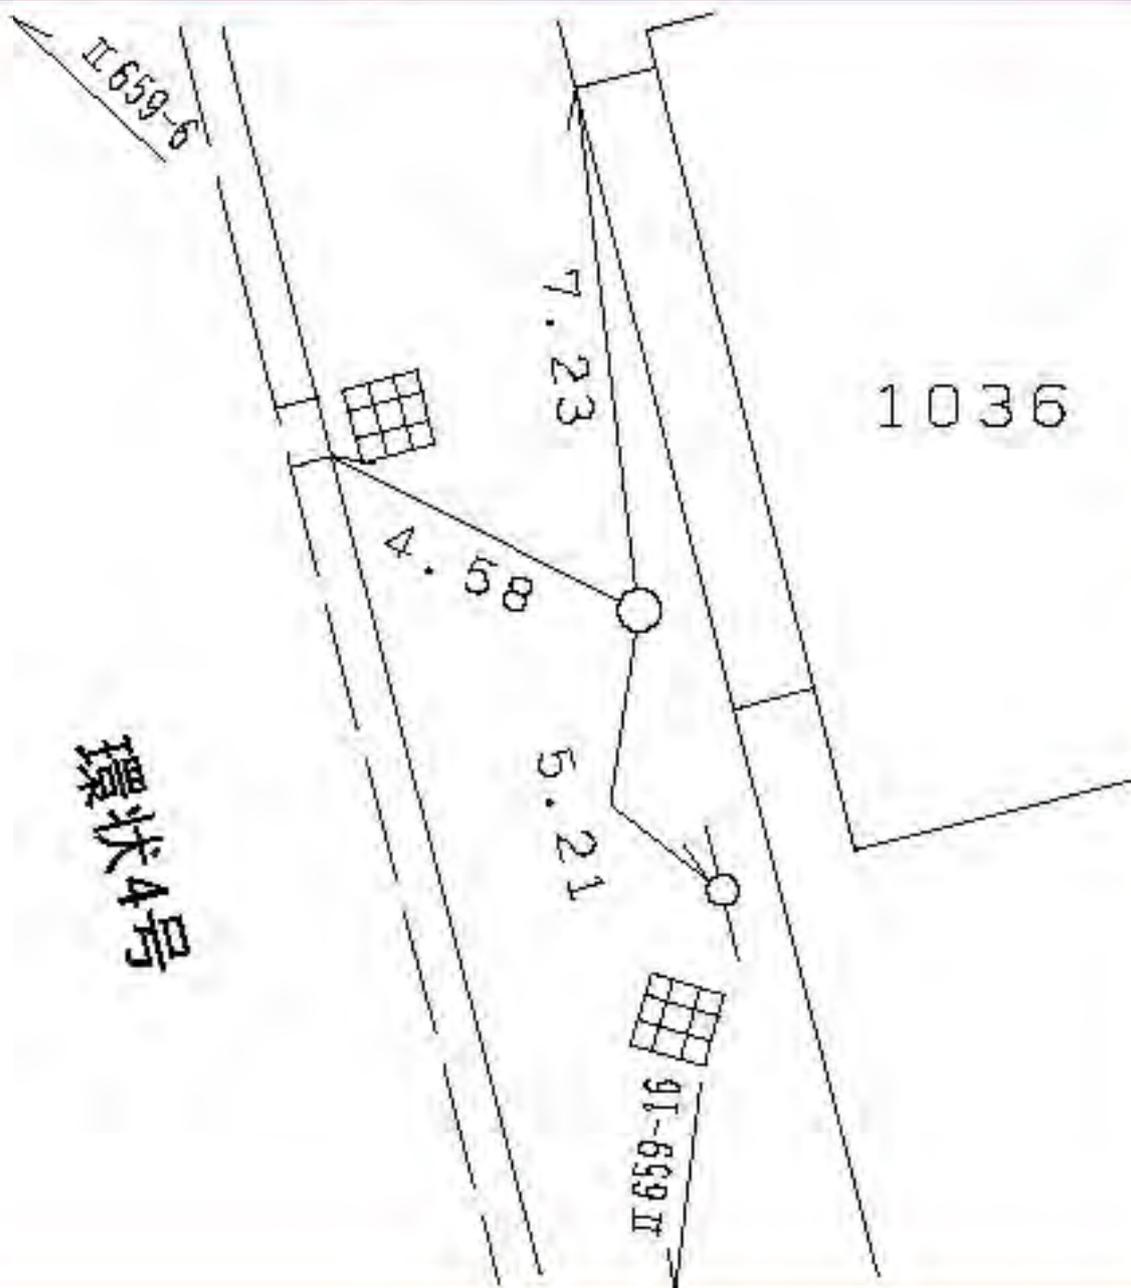

線番号	点番号	標識ノ種類	所在地
-----	-----	-------	-----

II 659	16	金属標 。鋸。木杭	栄区上郷町一二八八―五番地先
--------	----	---	----------------

要 ×	キザ三	
---	-----	--

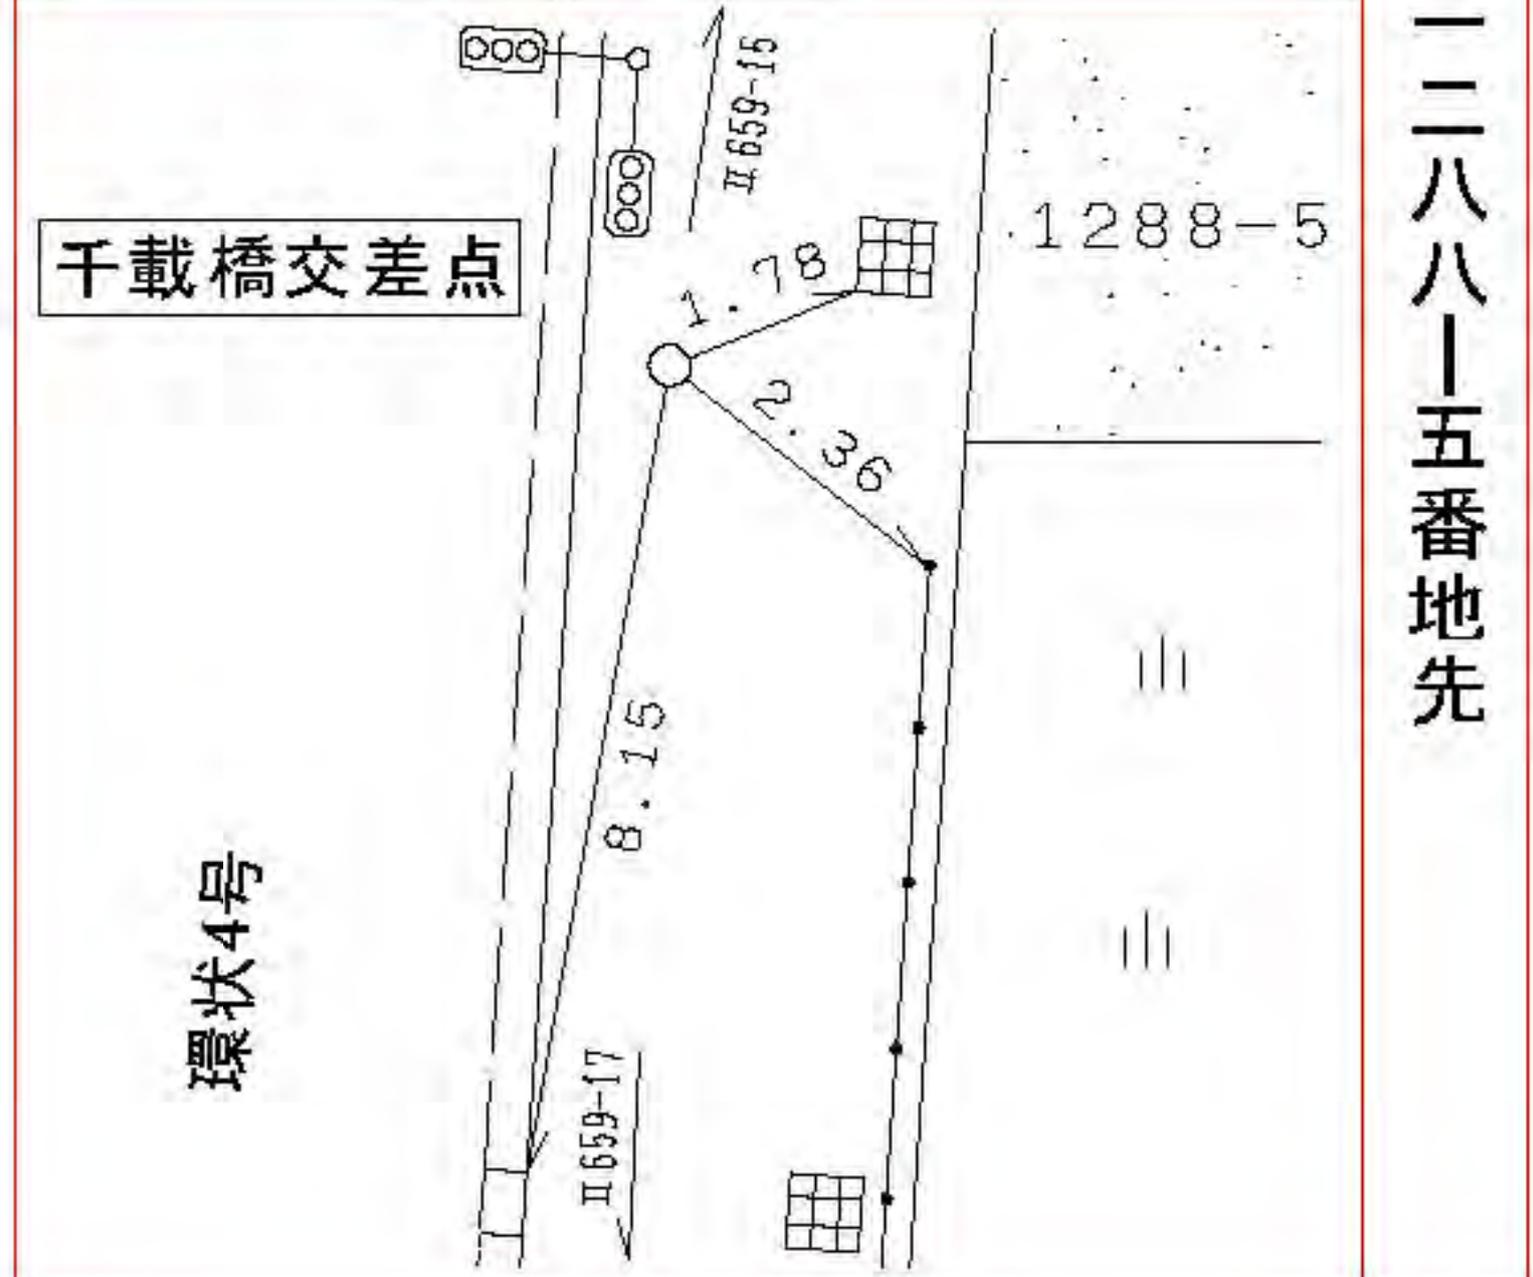

所在地

米区上郷町一一七〇番地先

標識ノ種類

金属標。鋌。木杭

キザミ

線番号

点番号

II 659

17

要



所在地

米区上郷町一三八八番地先

標識ノ種類

点番号

線番号

金属標。鋌。木杭

19

II 659


キザミ

要

図

八軒谷戸交差点

環状4号

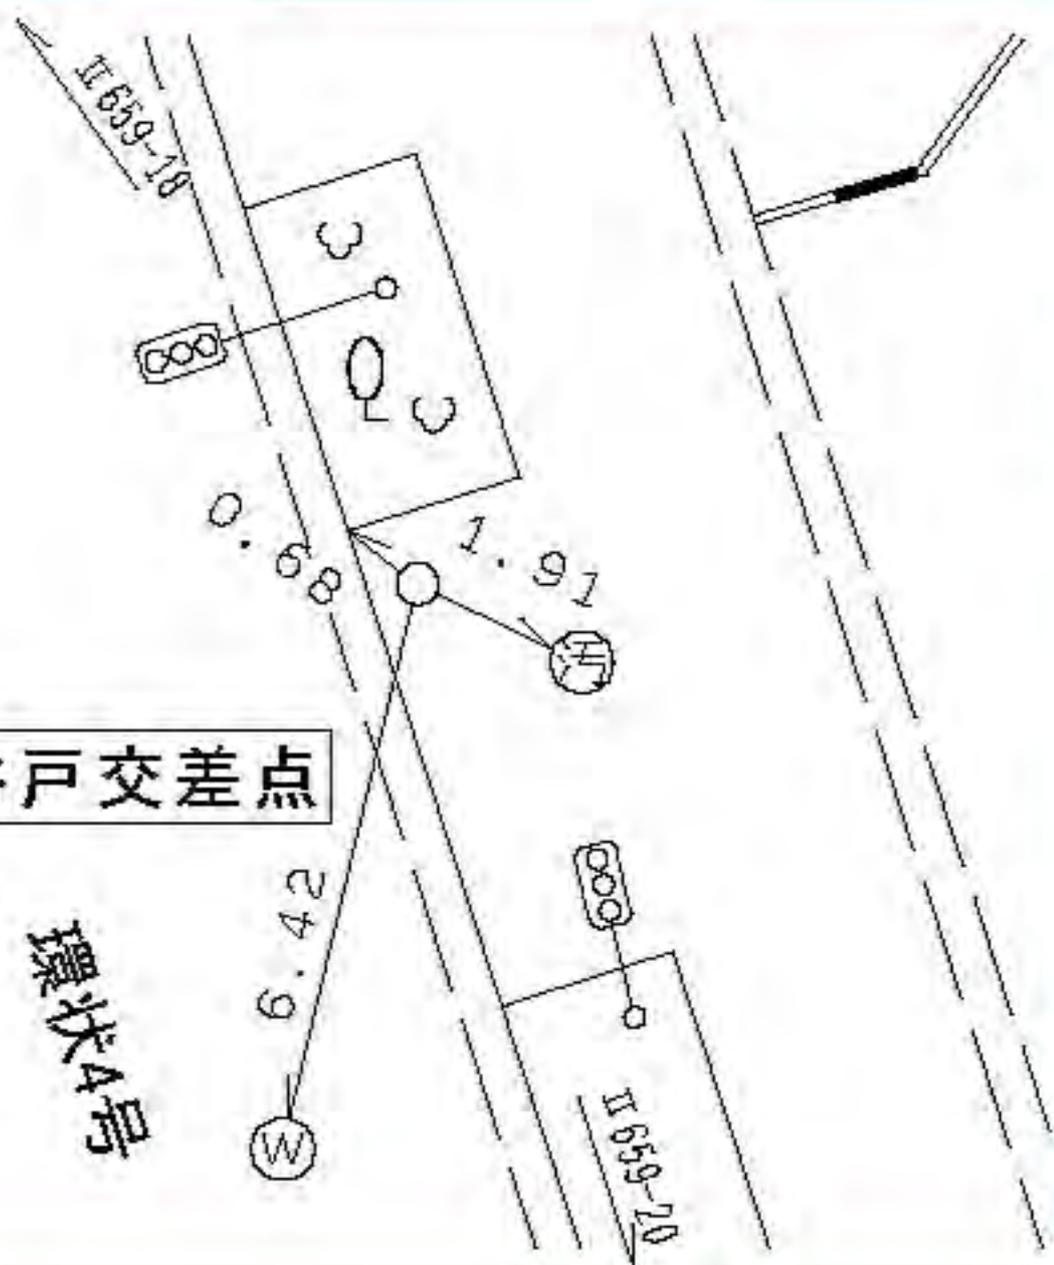

所在地

栄区長倉町一一三番地先

標識ノ種類

金属標。鋸。木杭

キザミ

点番号

20


線番号

II659

要

図

環状4号

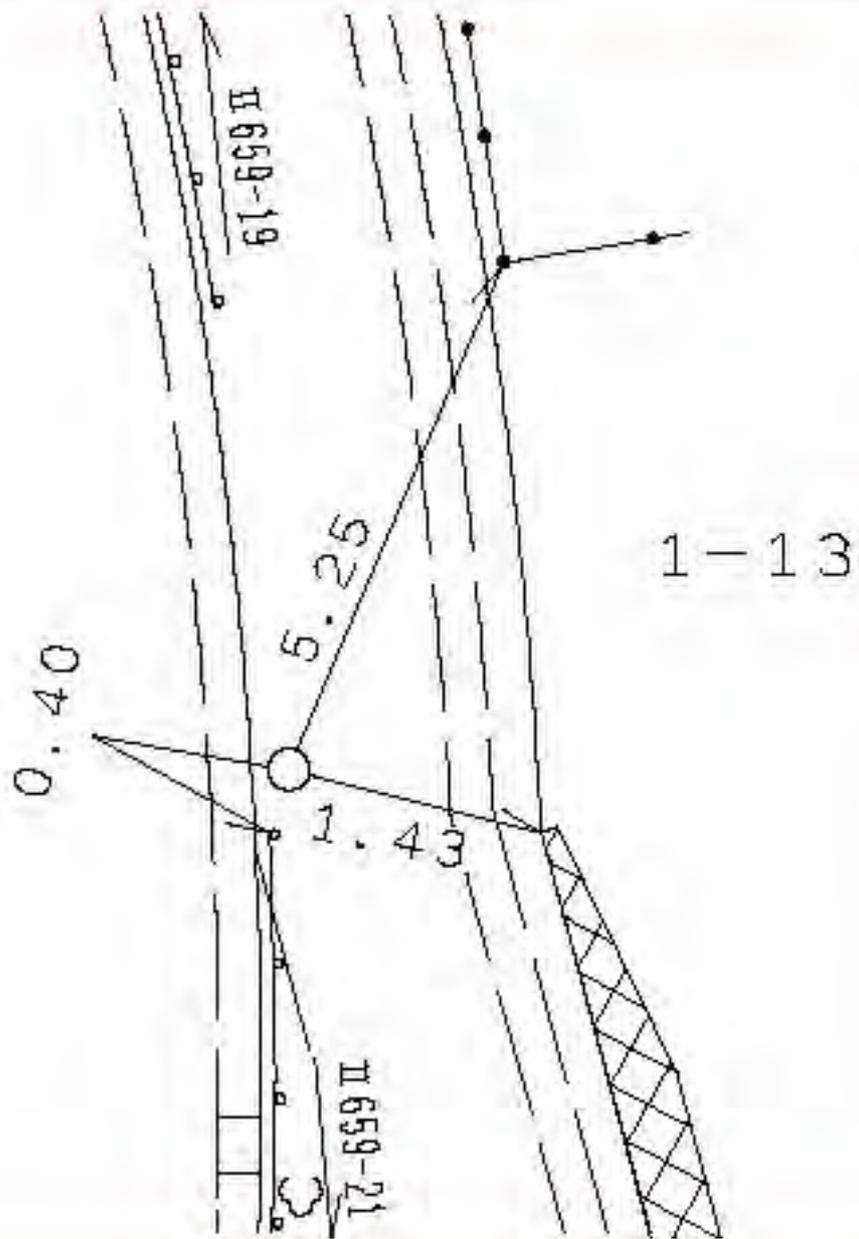

所在地

栄区野七里二丁目一番地先

標識ノ種類

金属標。鋳。木杭

キザ三


点番号

22

線番号

II 659

要 図

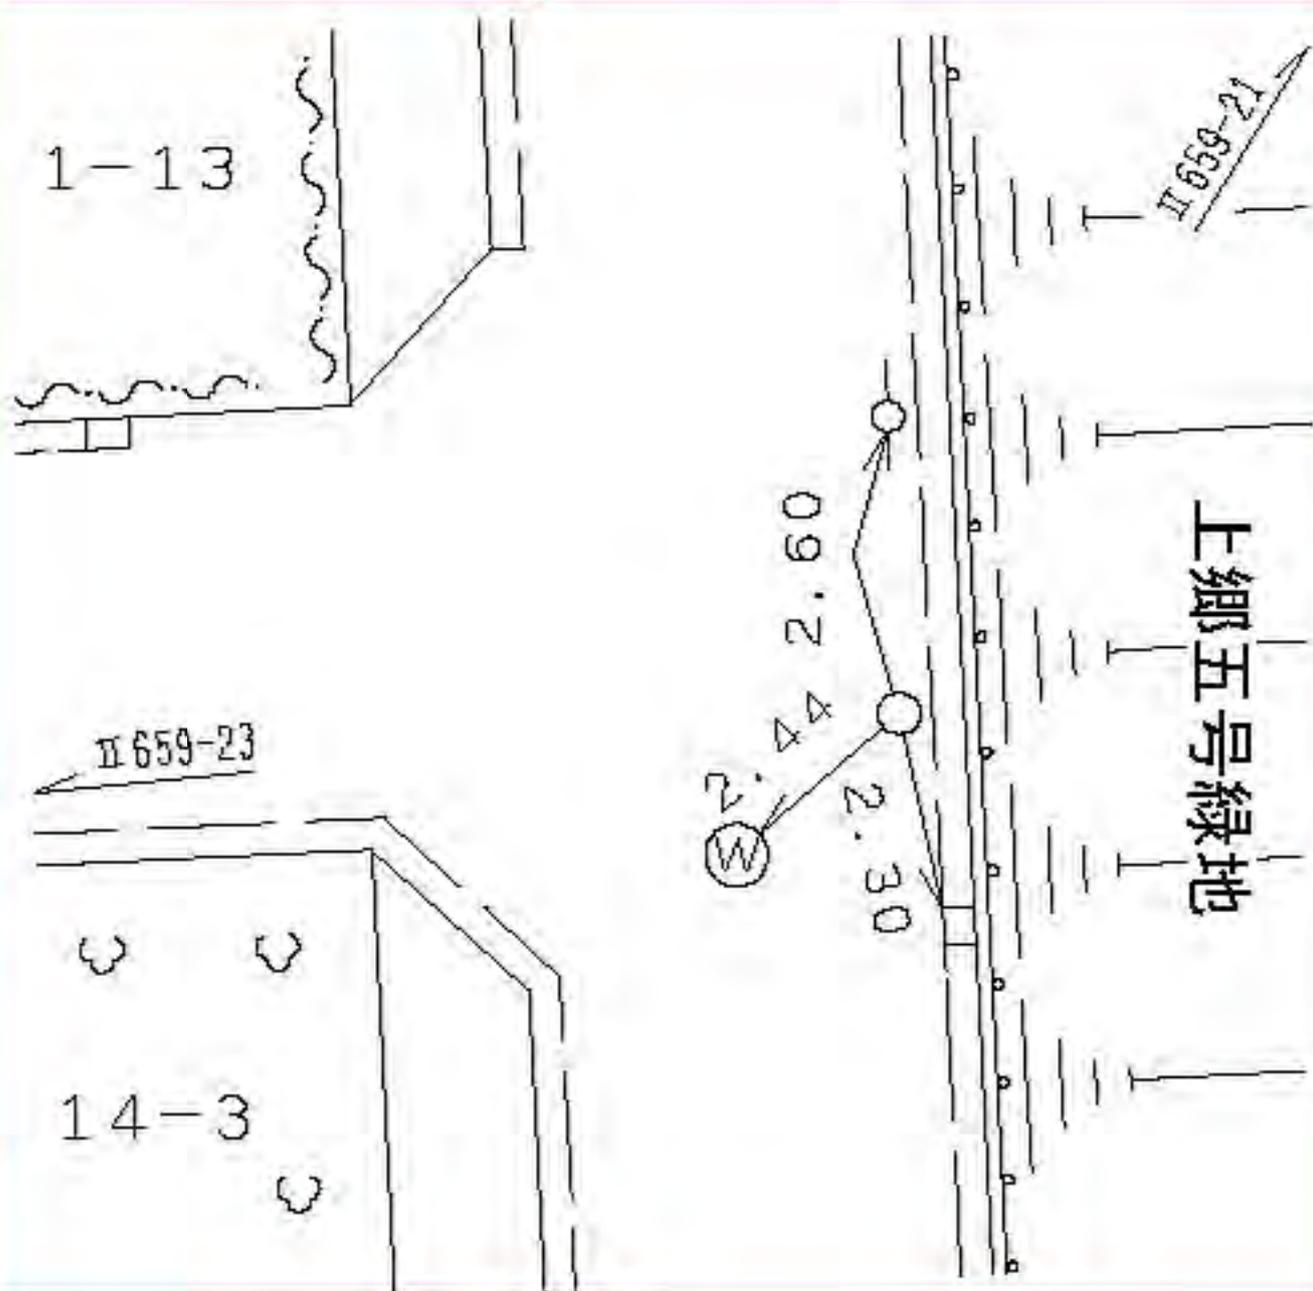

所在地

米区野七里二丁目二番地先

標識ノ種類

点番号

線番号


金属標。鋌。木杭

23

II 659

キザミ

要 図

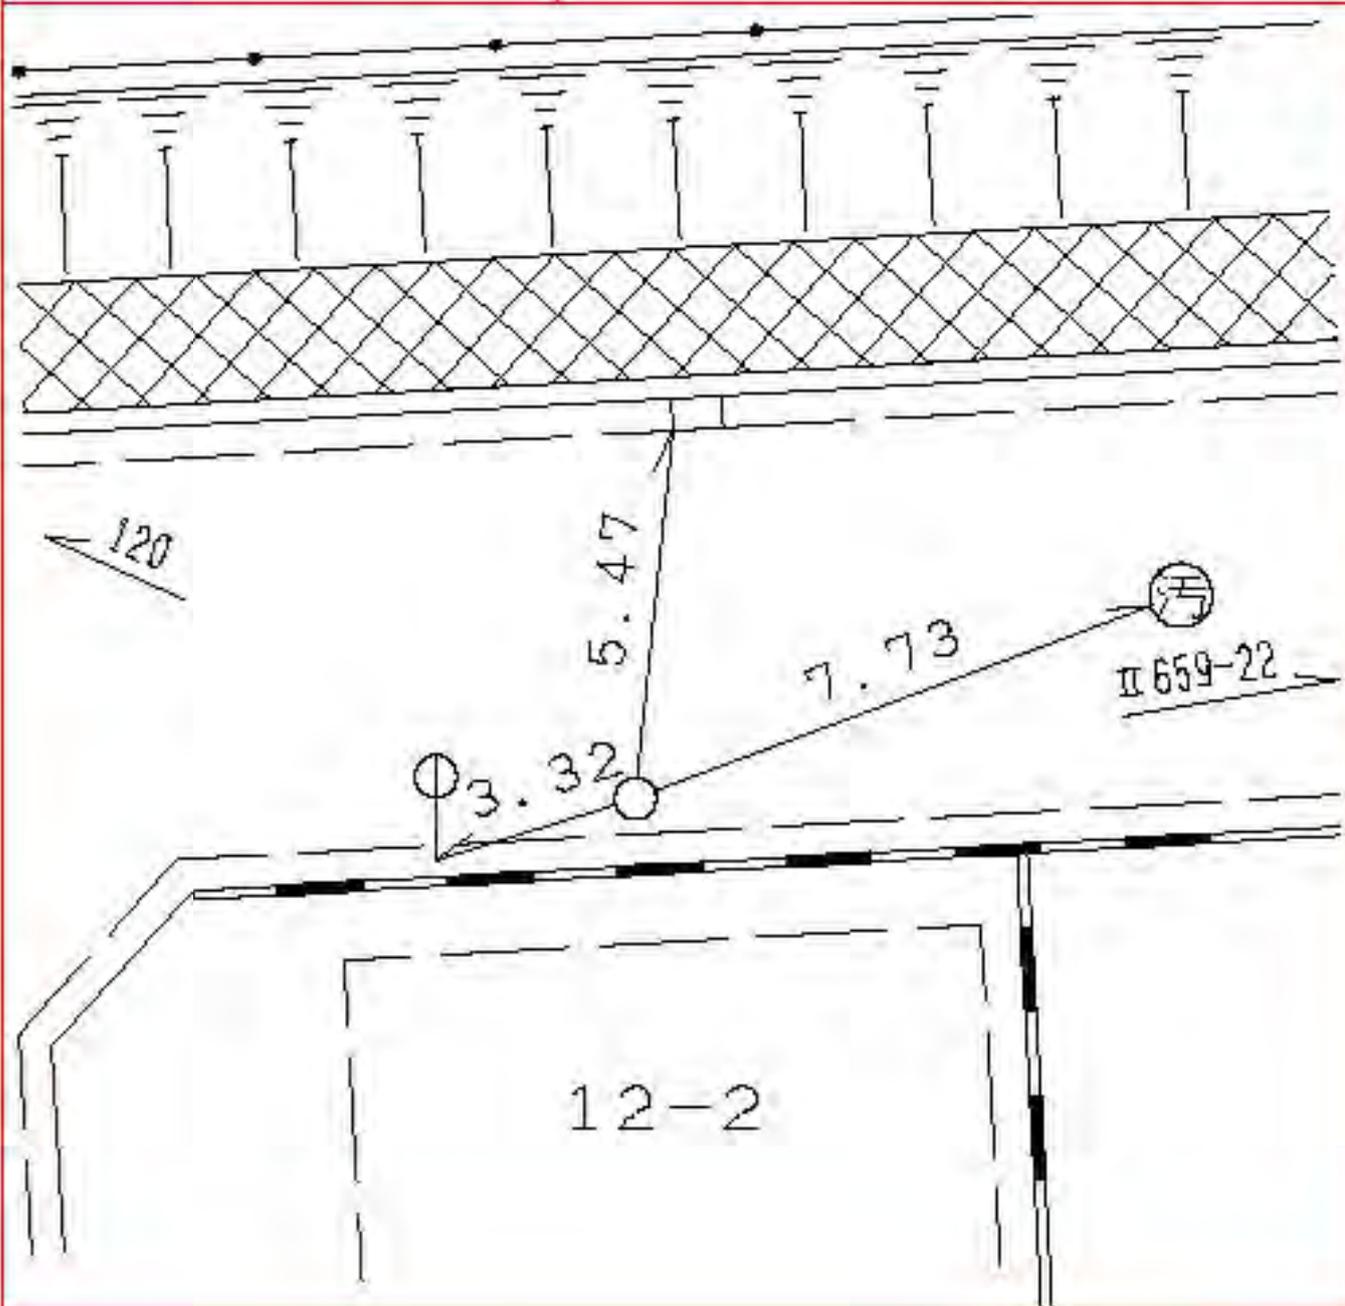


線番号	点番号	標識ノ種類	所在地
-----	-----	-------	-----

II 660	1	<p>金属標 ◻ 鋸 ◻ 木杭</p>
--------	---	---------------------

要 図	キザ三
-----	-----

南区永田みなみ台三番地先

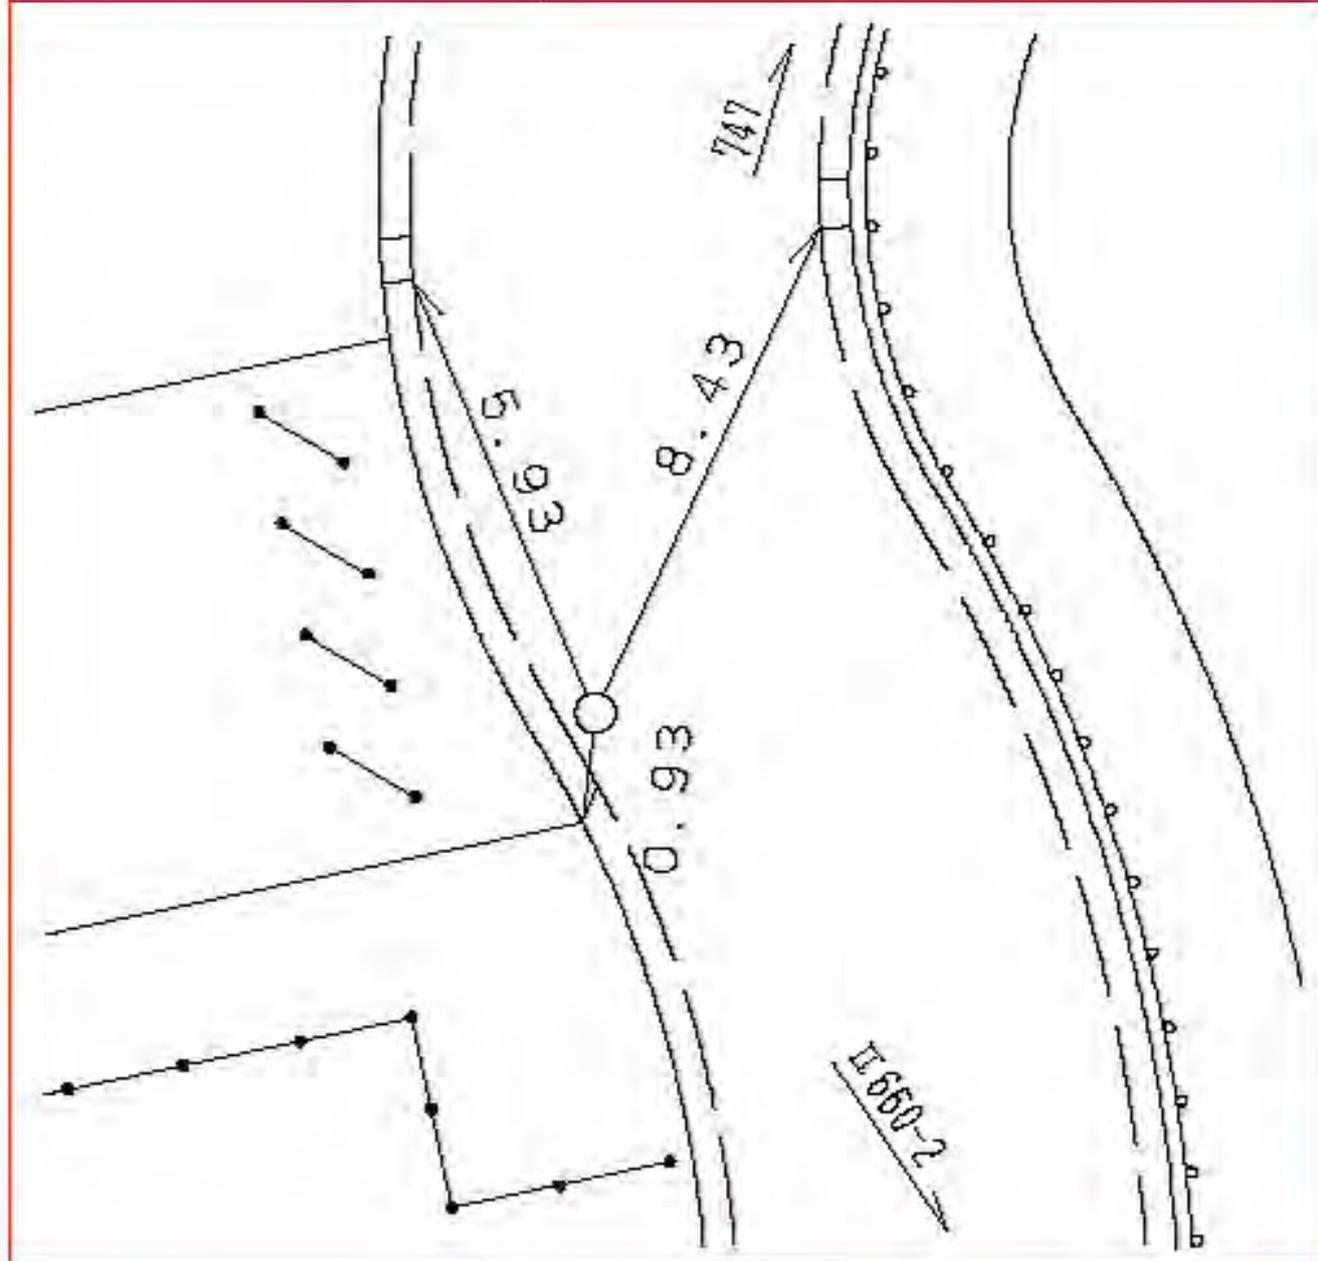

所在地

南区永田みなみ台三番地先

標識ノ種類

金属標。鋸。木杭

キザミ


点番号

2


線番号

II660


要 図

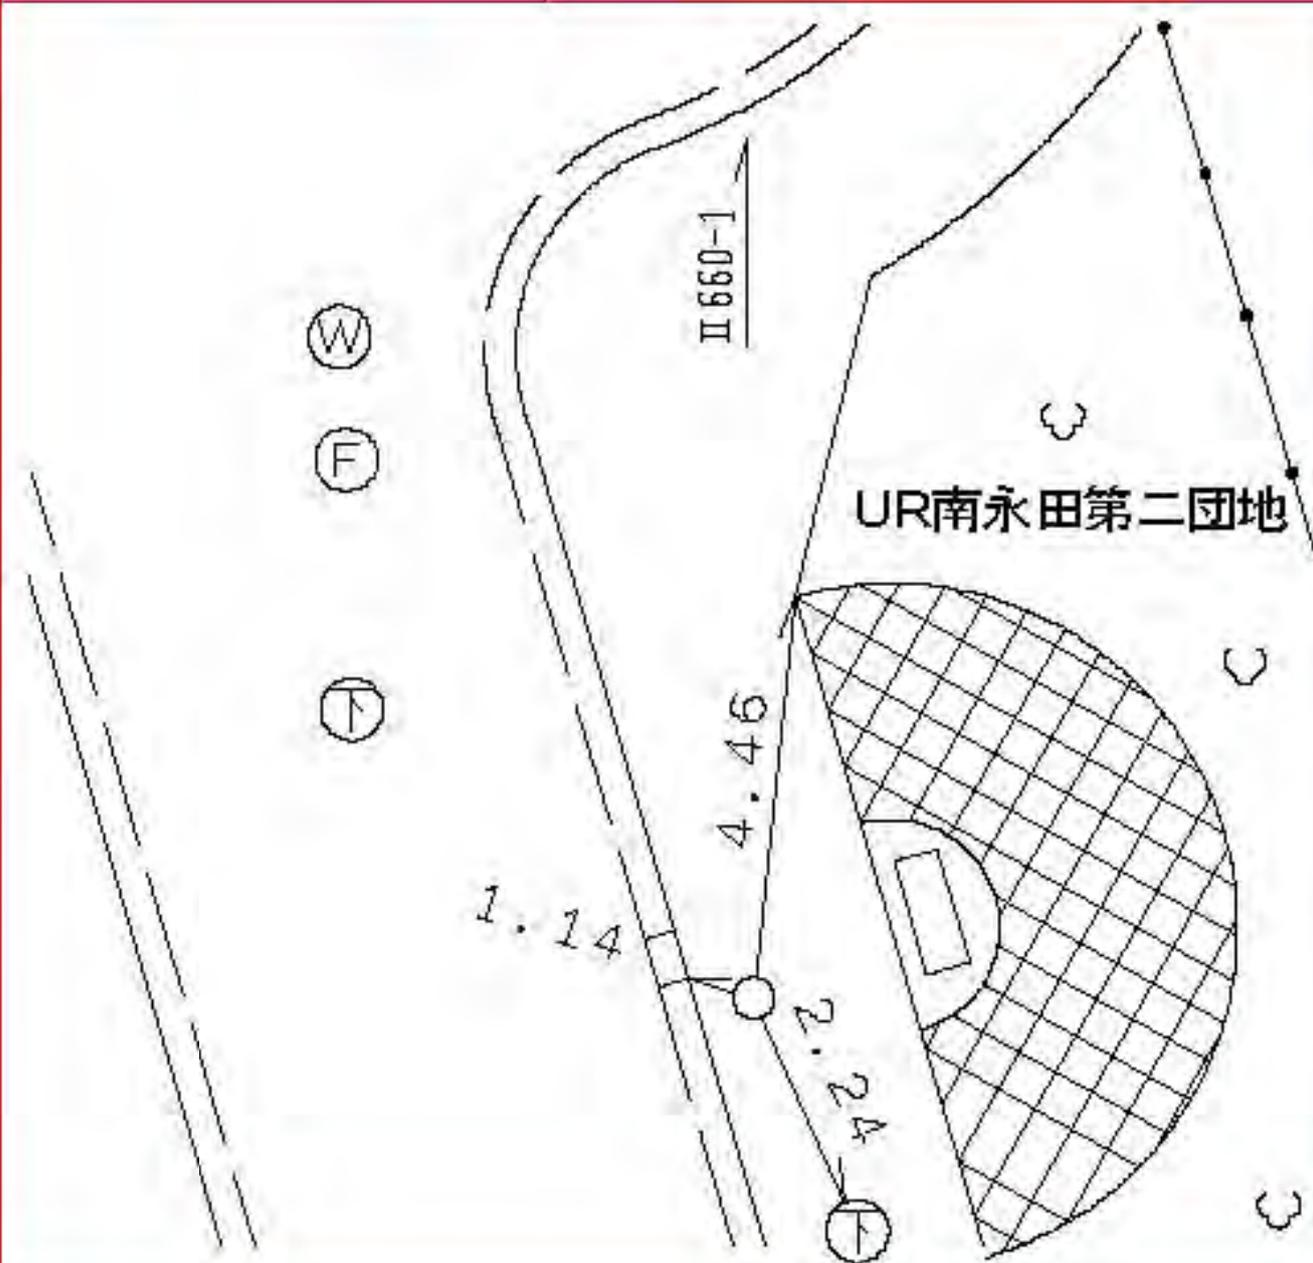

線番号	点番号	標識ノ種類	所在地
II 660	3	金属標。鋸。木杭 キザミ	南区永田みなみ台四番地先
要 図			

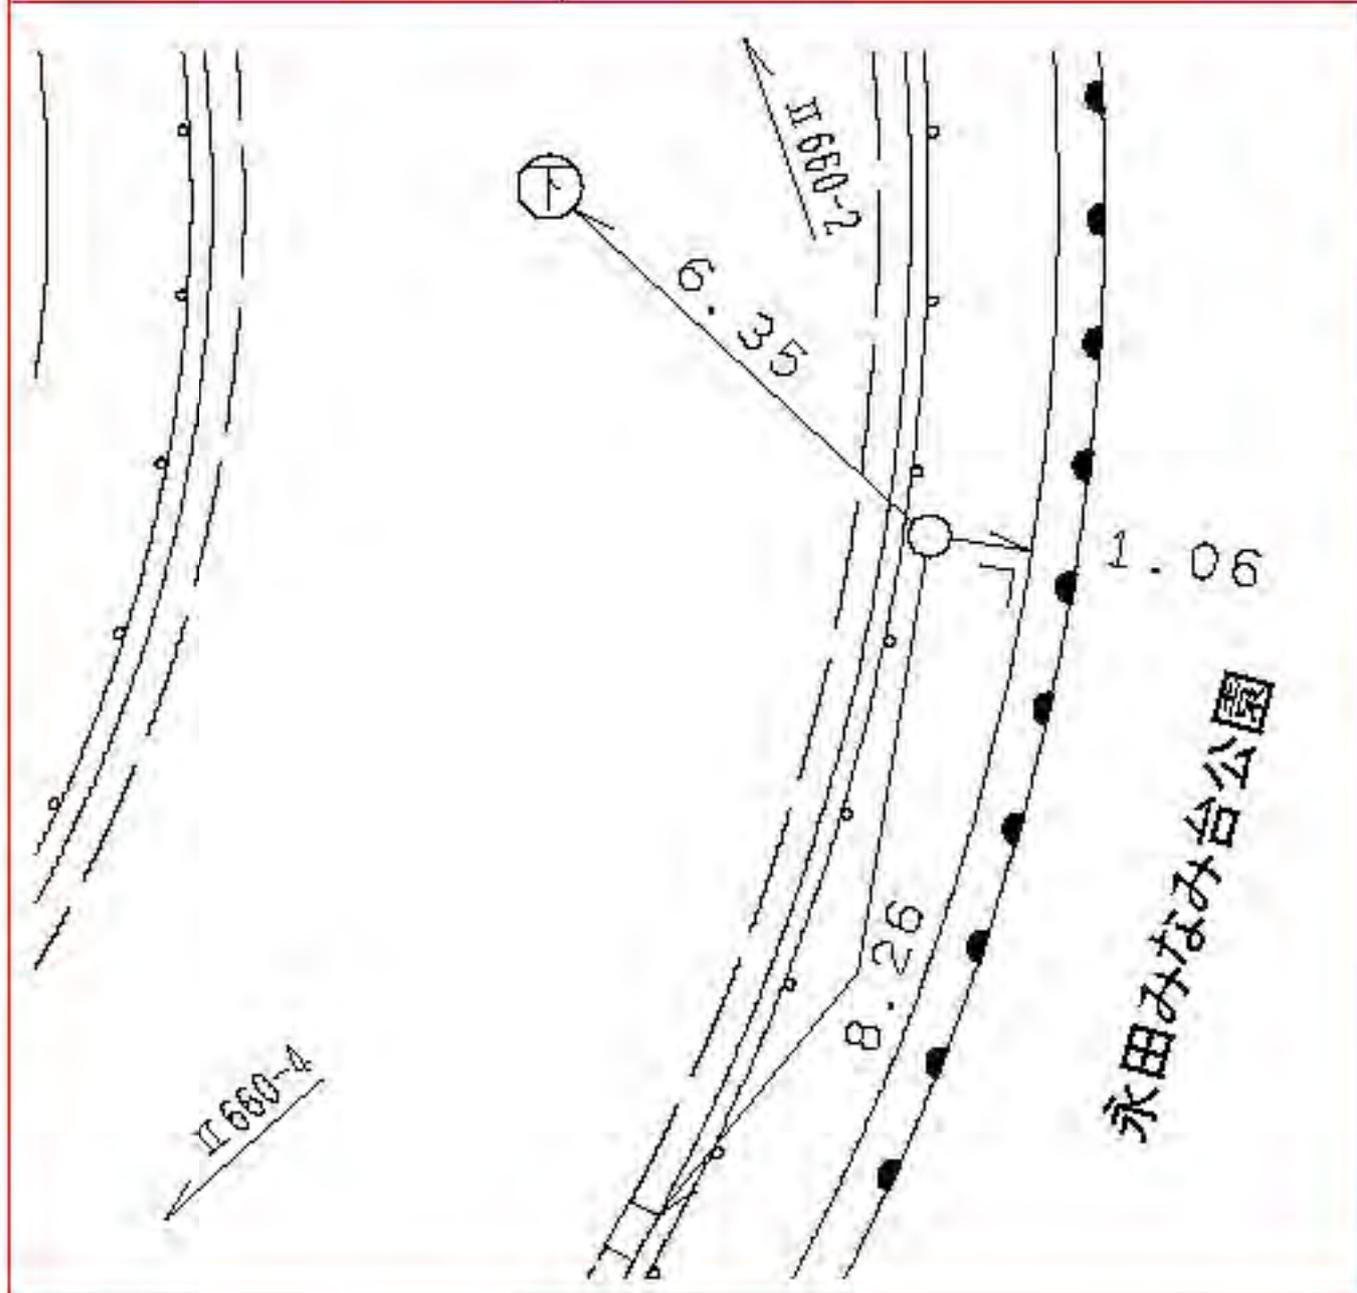

線番号	点番号	標識ノ種類	所在地
Ⅱ660	5	<p>金属標。鋸。木杭</p> <p>キザミ</p>	南区永田みなみ台一番地先
要 図			

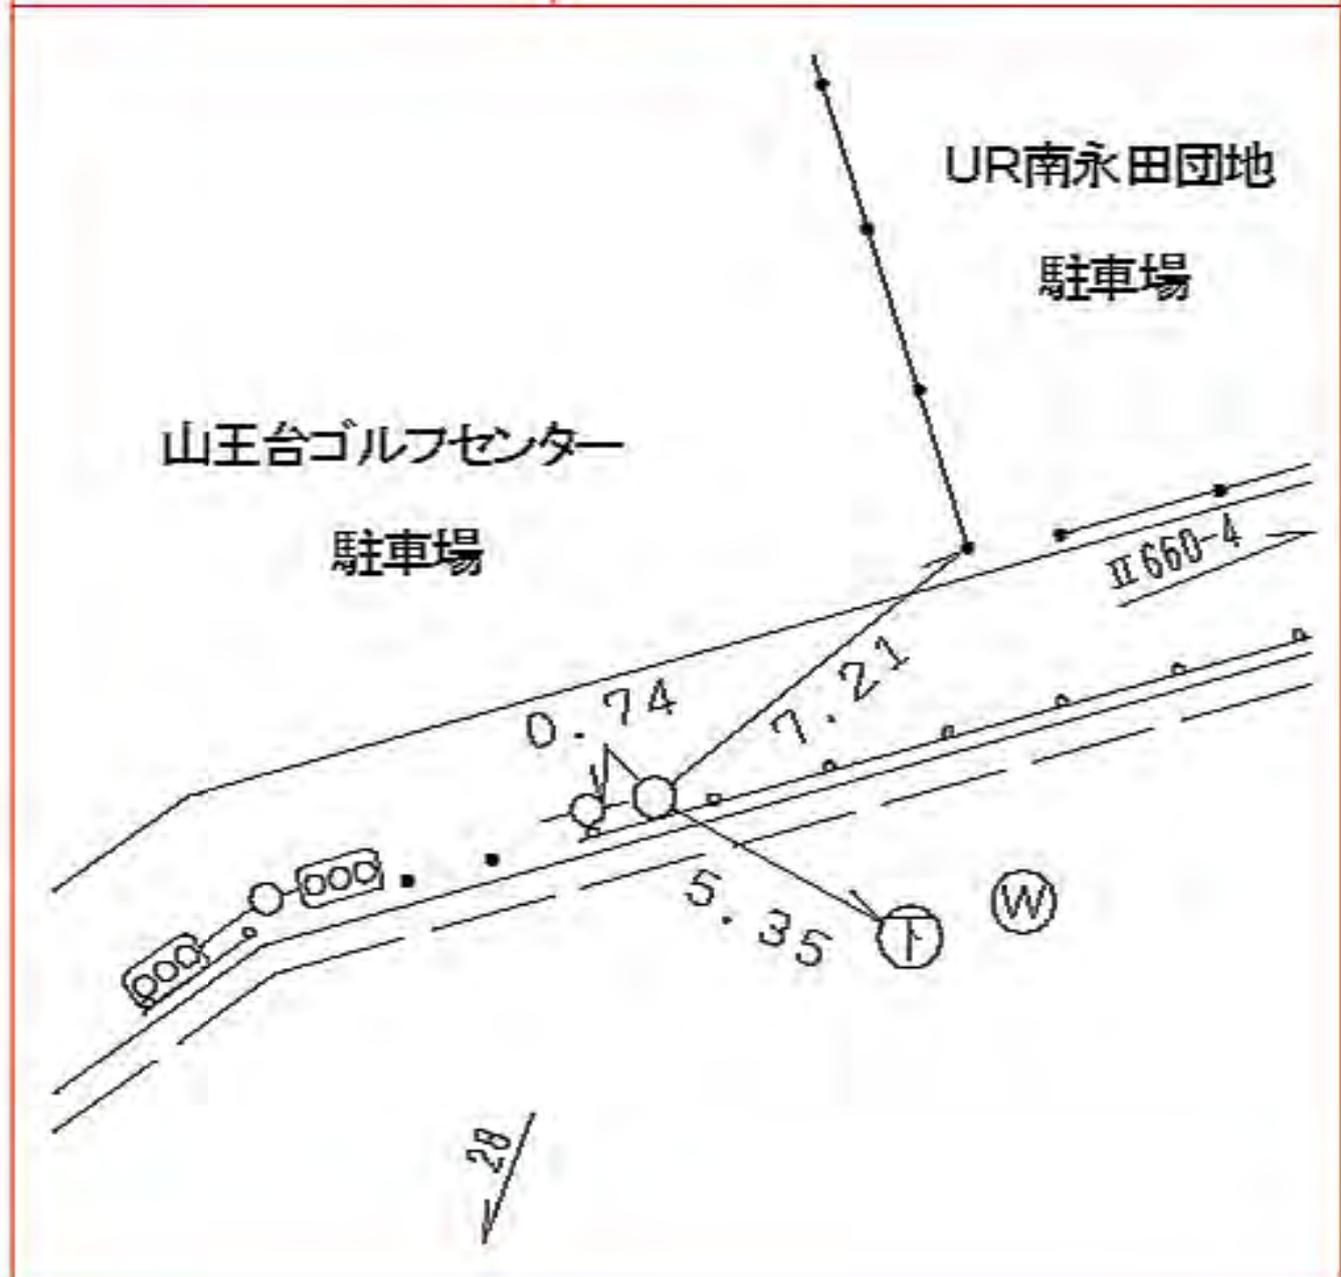

所在地

南区永田南二丁目一七一三二番地先

標識ノ種類

点番号

線番号

金属標。鋸。木杭

7

II 660

キザミ

図

要



所在地

標識ノ種類

点番号

線番号

南区永田南二丁目二〇一―二番地先

金属標。鋏。木杭


8

II 660

キザミ

図

要

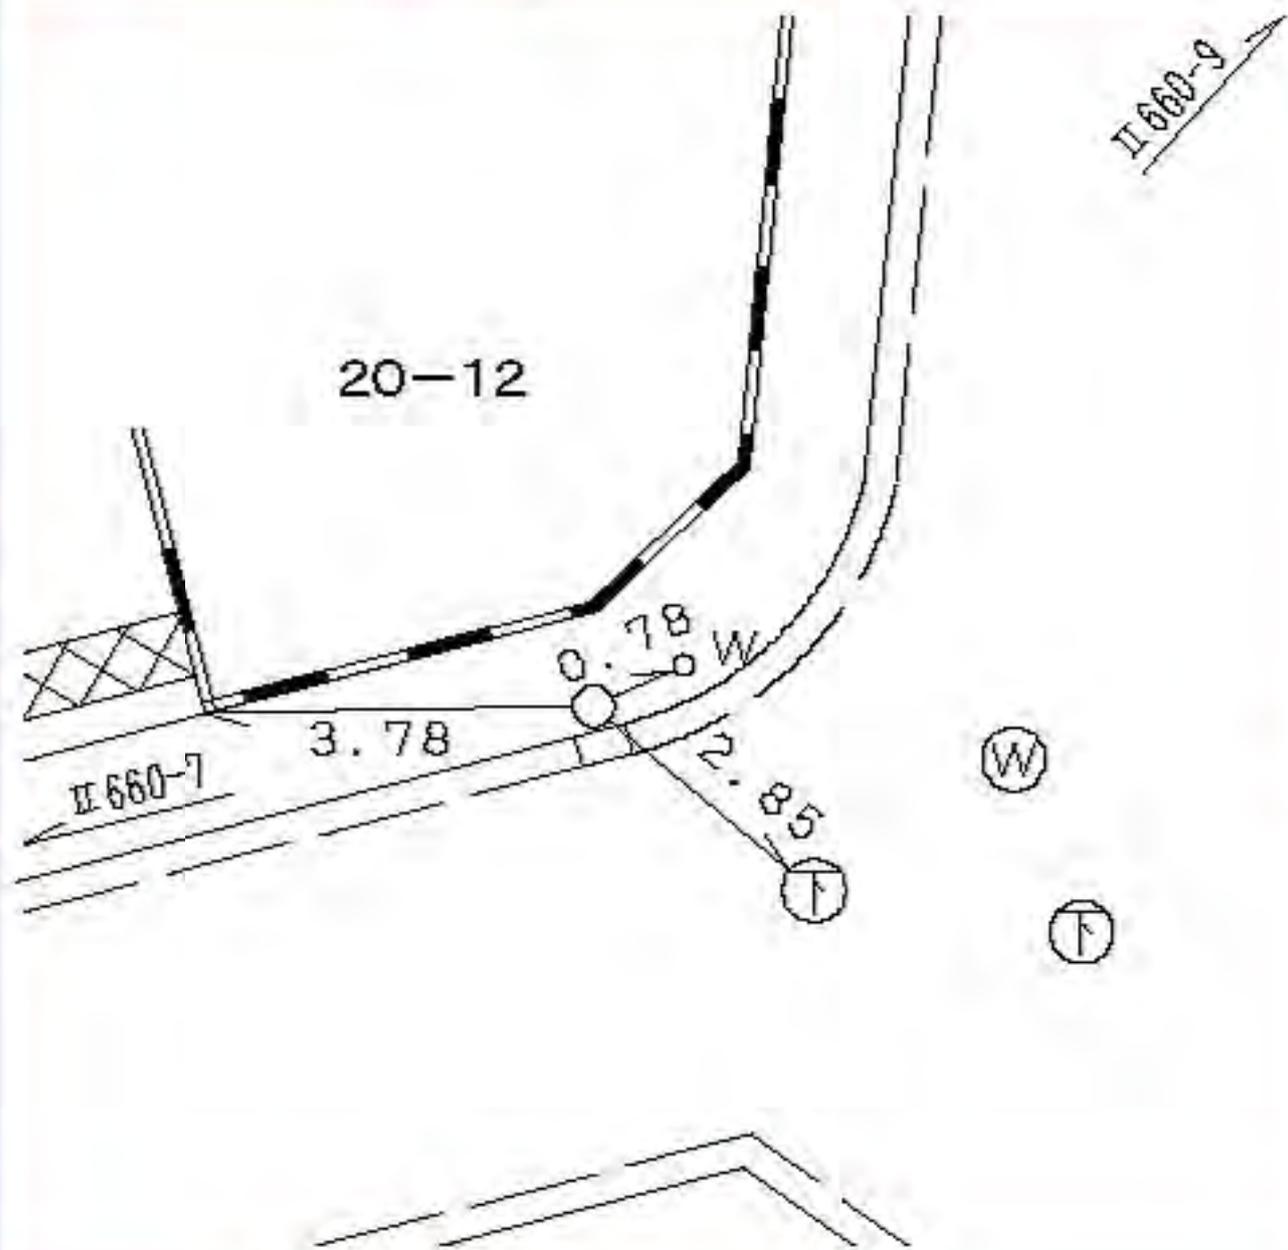

所在地

南区永田南二丁目二三番地先

標識ノ種類

点番号

線番号

金属標。鋸。木杭

9

II 660

キザミ

図

要



所在地

南区永田南二丁目一番地先

標識ノ種類

点番号

線番号


金属標。鋌。木杭

10

II 659

キザミ


要 図

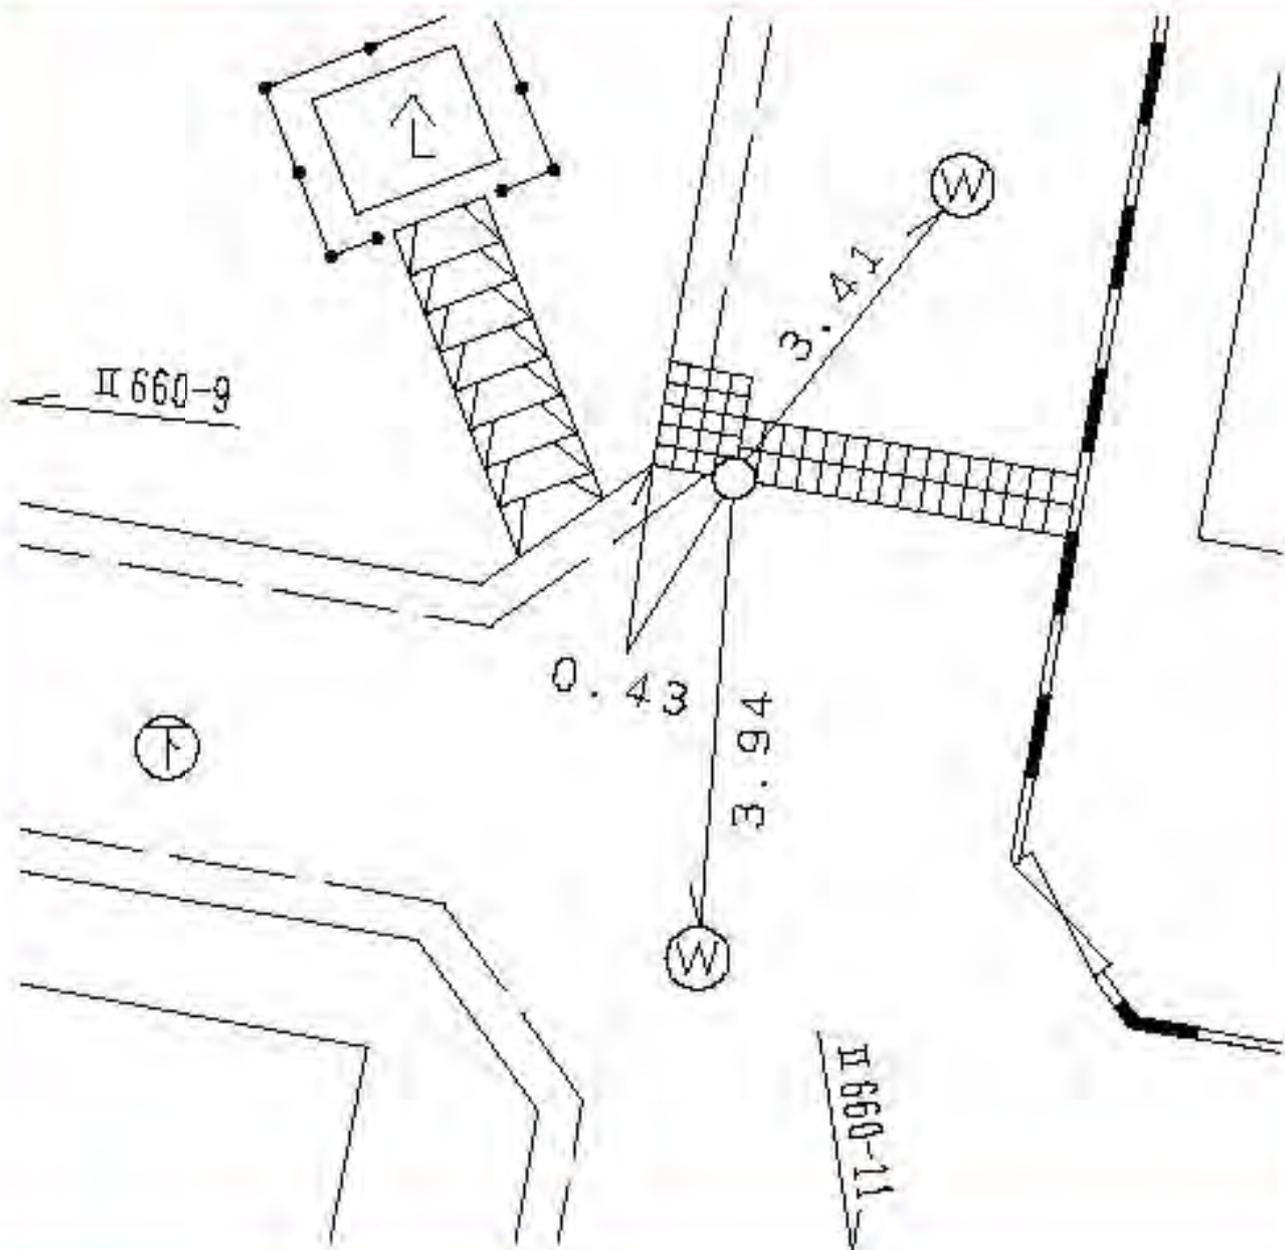

線番号	点番号	標識ノ種類	所在地
-----	-----	-------	-----

II 660	11	金属標 。鋸。木杭	南区永田東一丁目三二番地先
--------	----	---	---------------

要 図	キザ三	
-----	-----	--

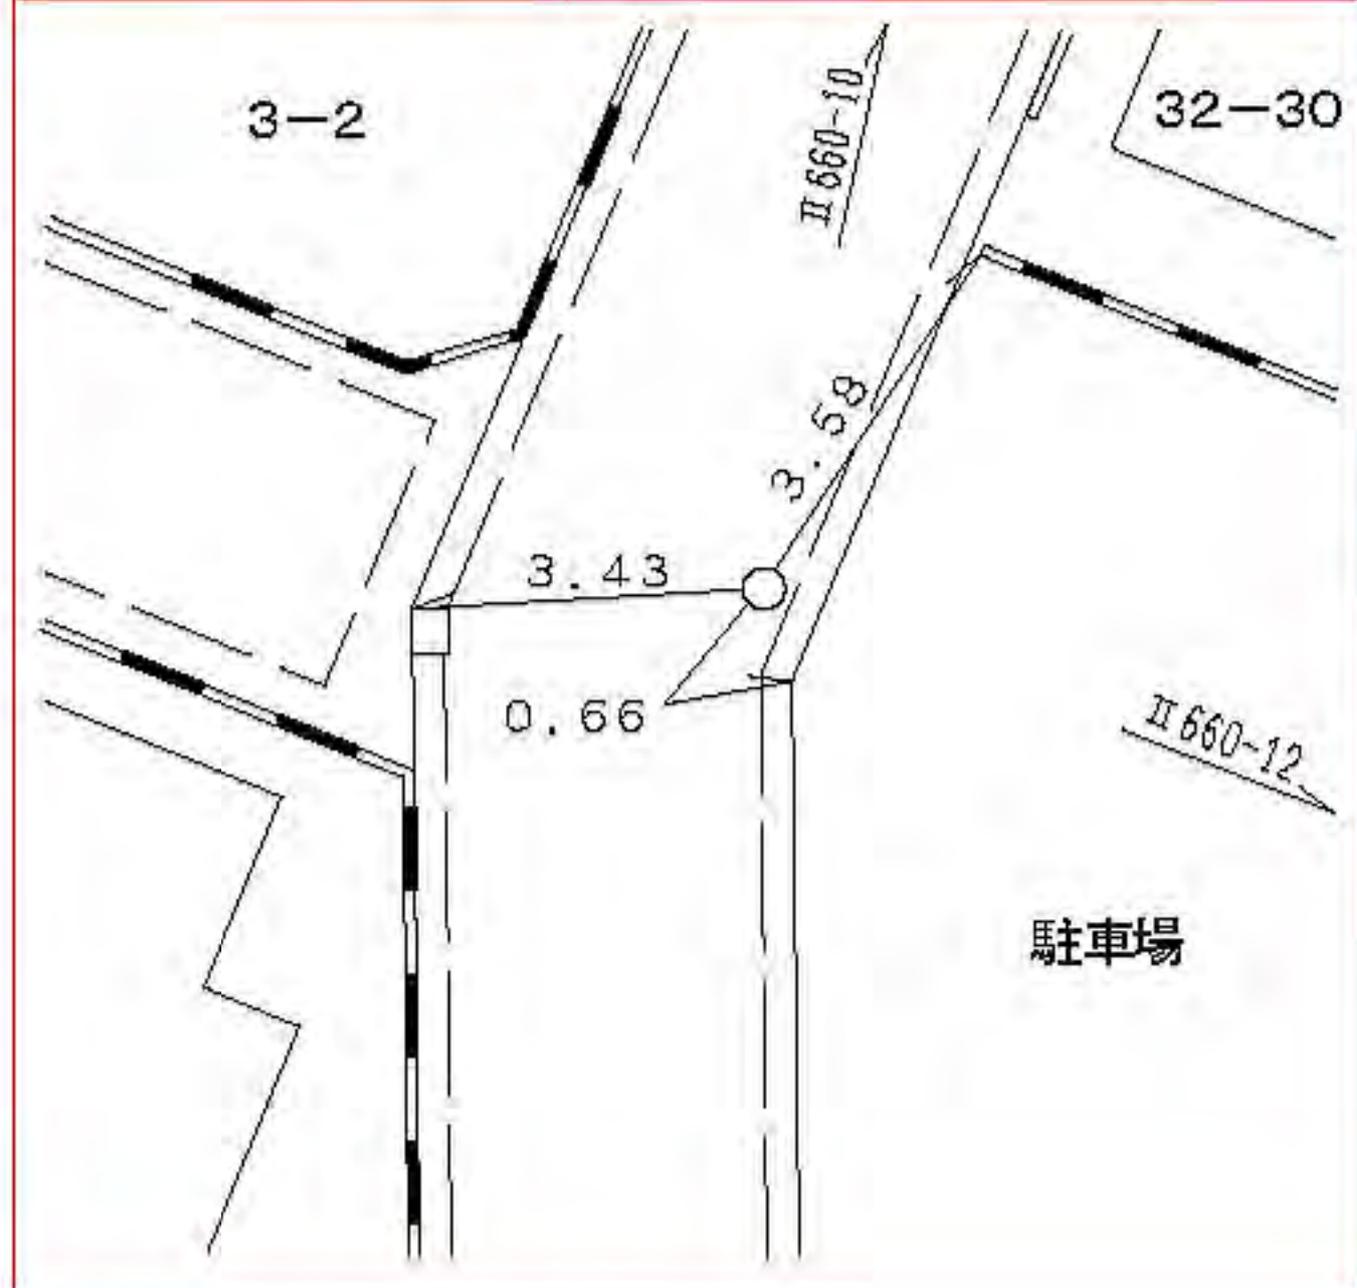

所在地

標識ノ種類

点番号

線番号

南区永田東一丁目三二番地先


金属標。鋸。木杭

12

II660

キザミ

要 図

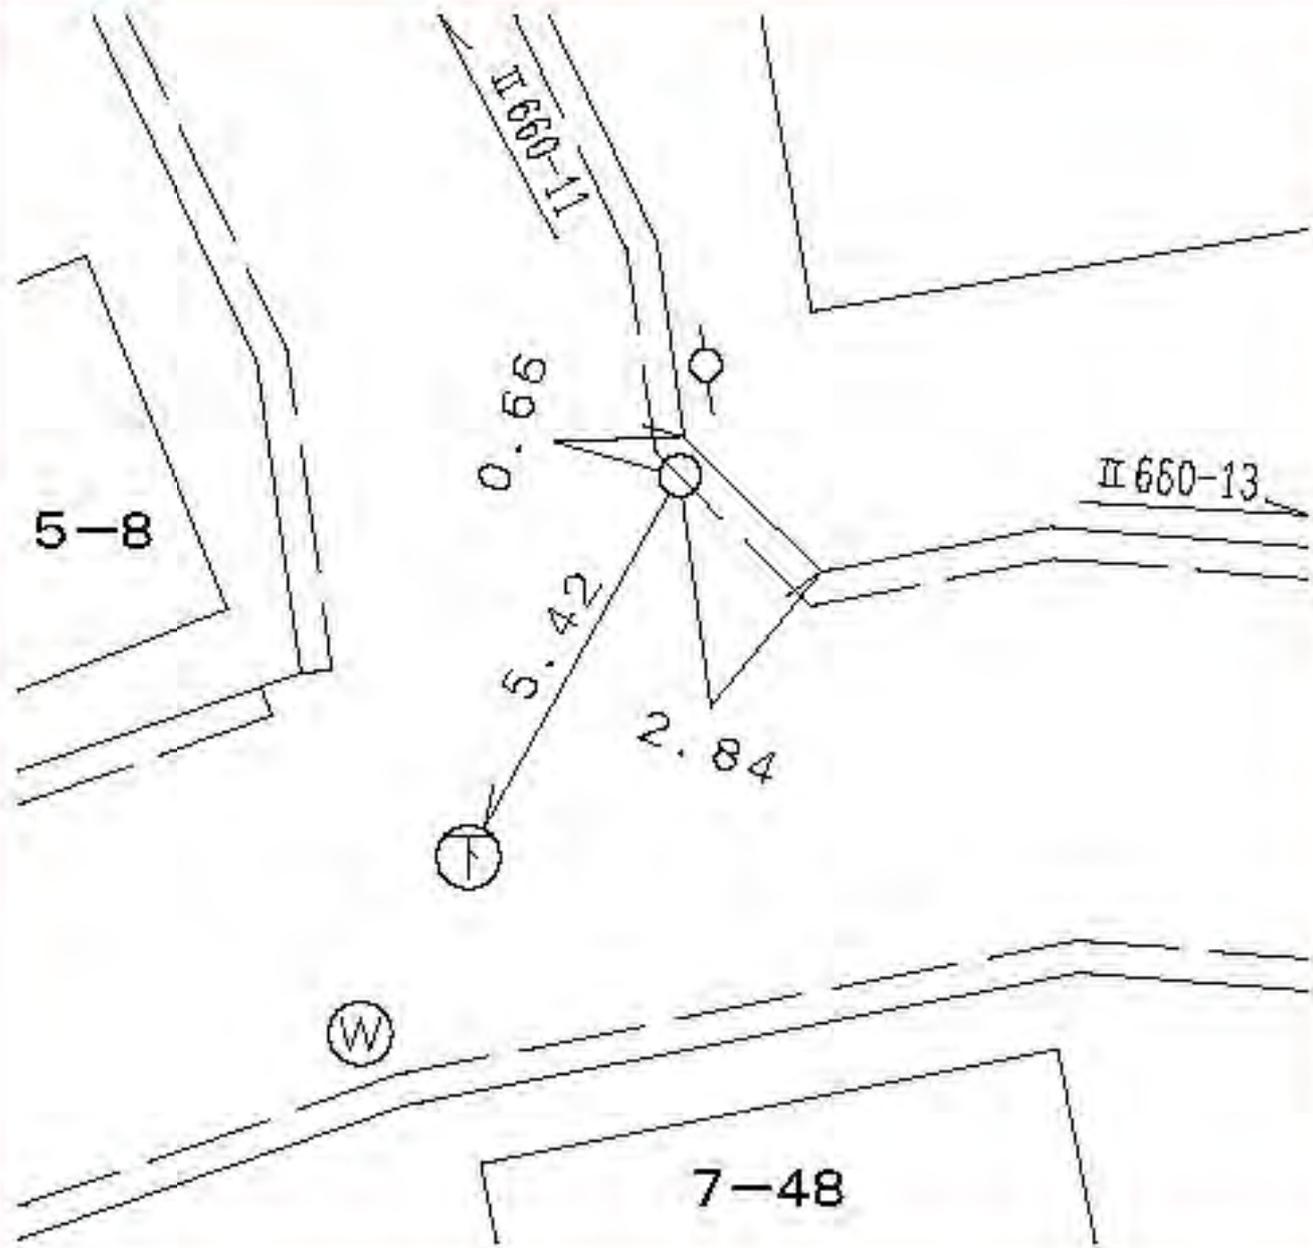

所在地

南区永田南二丁目一〇番地先

標識ノ種類

点番号

線番号

金属標。鋸。木杭

14

II660

キザミ

要 図



所在地

南区永田南一丁目二二番地先

標識ノ種類

金属標。鋸。木杭

キザミ


線番号

II 660

点番号

15

要 図

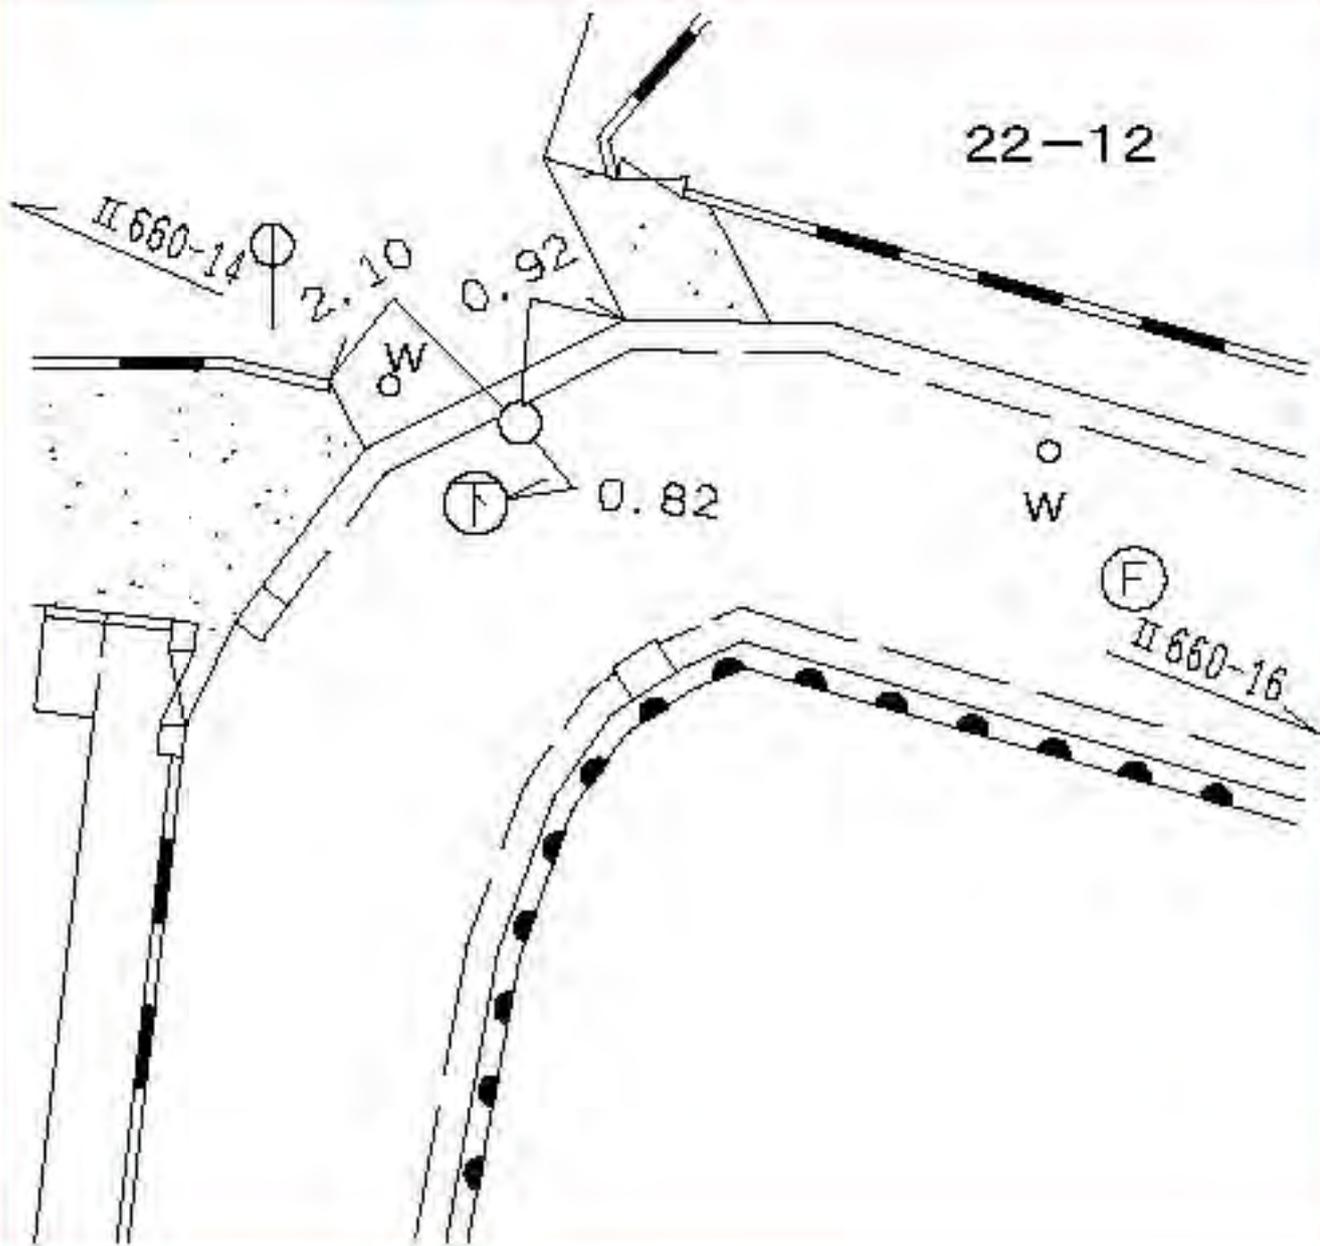

所在地

南区永田南一丁目二二番地先

標識ノ種類

点番号

線番号


16

II 660

金属標。鋏。木杭

キザミ

要 図

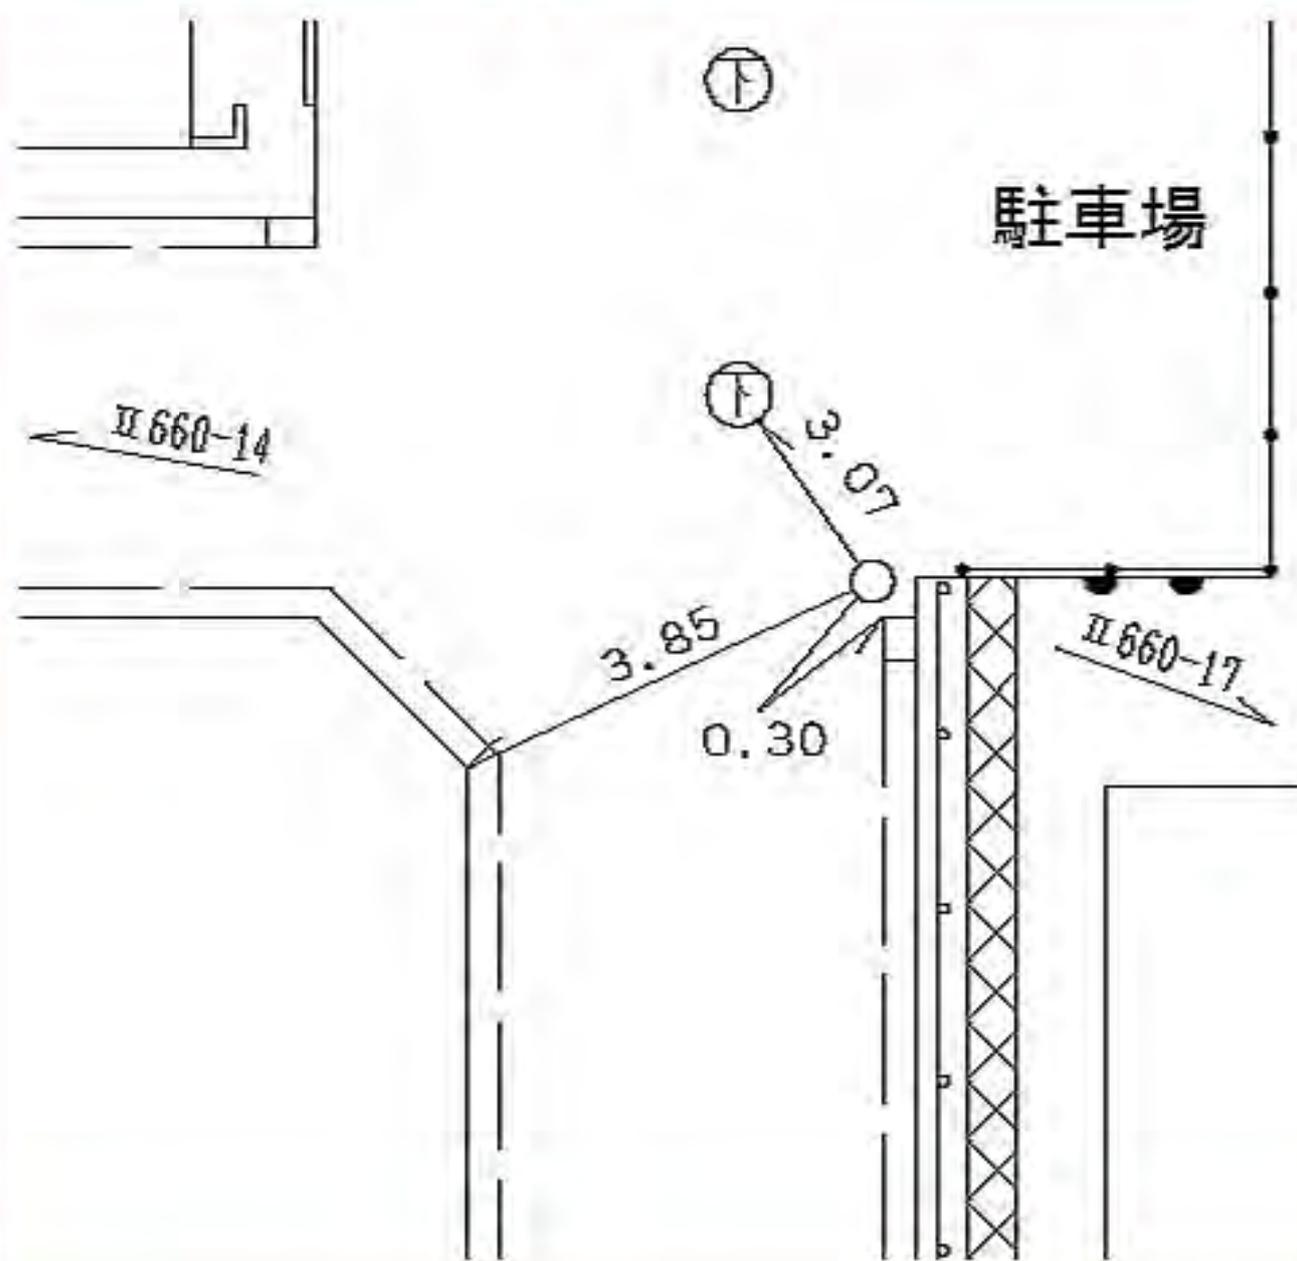

所在地

南区永田南一丁目二番地先

標識ノ種類

金属標。鋌。木杭

キザミ

点番号

17

線番号

II 660

要

図



所在地

南区永田南一丁目五番地先

線番号

点番号

標識ノ種類

Ⅱ660

18


金属標。鋳。木杭

要 図

キザミ



線番号	点番号	標識ノ種類	所在地
II 660	19	金属標。鋸。木杭 キザミ	南区井土ヶ谷上町三四番地先
要 図			

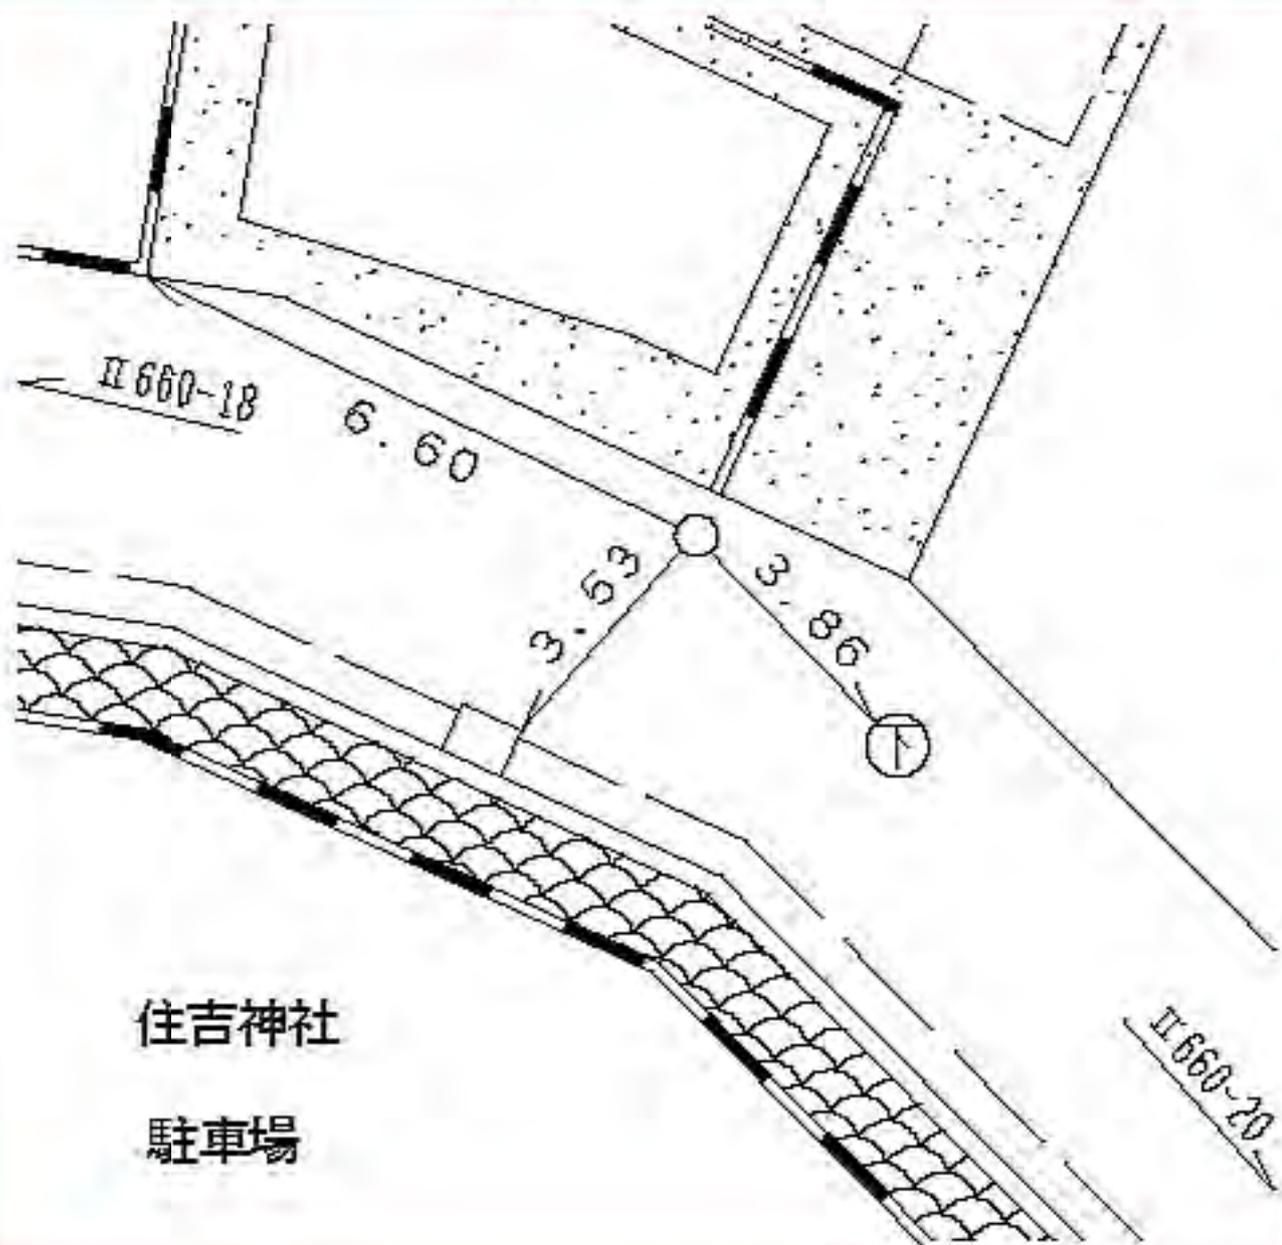

所在地

南区井土ヶ谷上町三三番地先

標識ノ種類

点番号

線番号


金属標。鋏。木杭

20

II660

キザミ

要 図

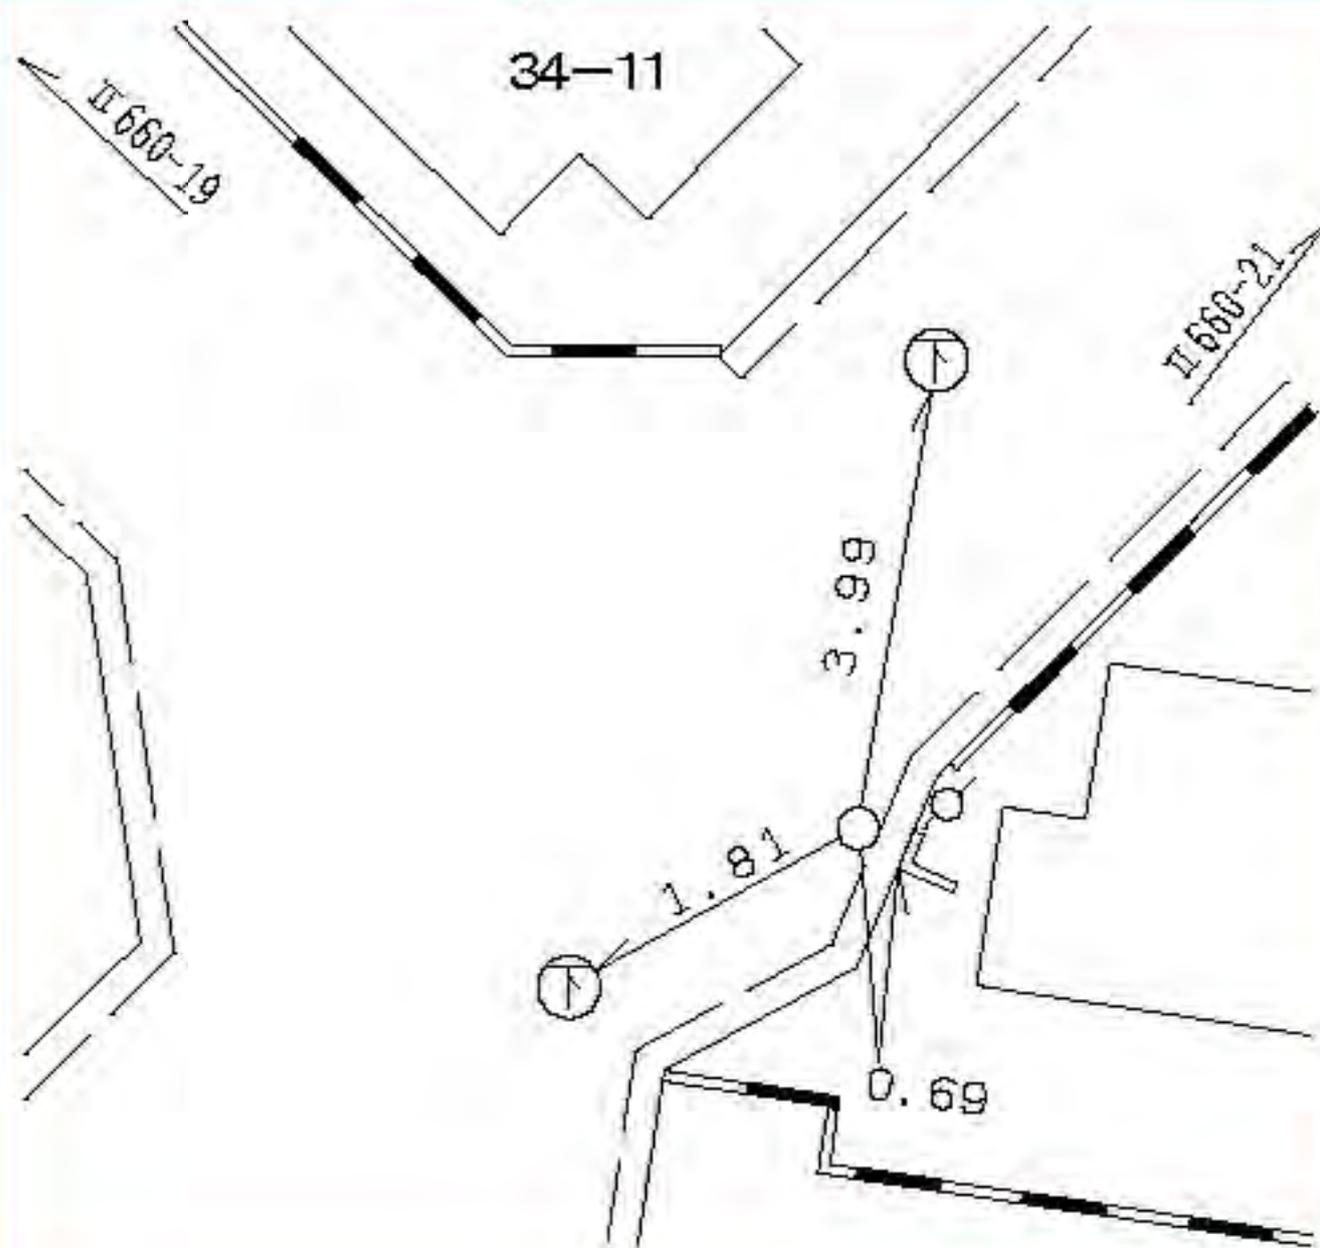

所在地

南区井土ヶ谷上町三五一一三番地先

標識ノ種類

金属標。鋏。木杭

キザミ


線番号

点番号

Ⅱ660

21

要 図

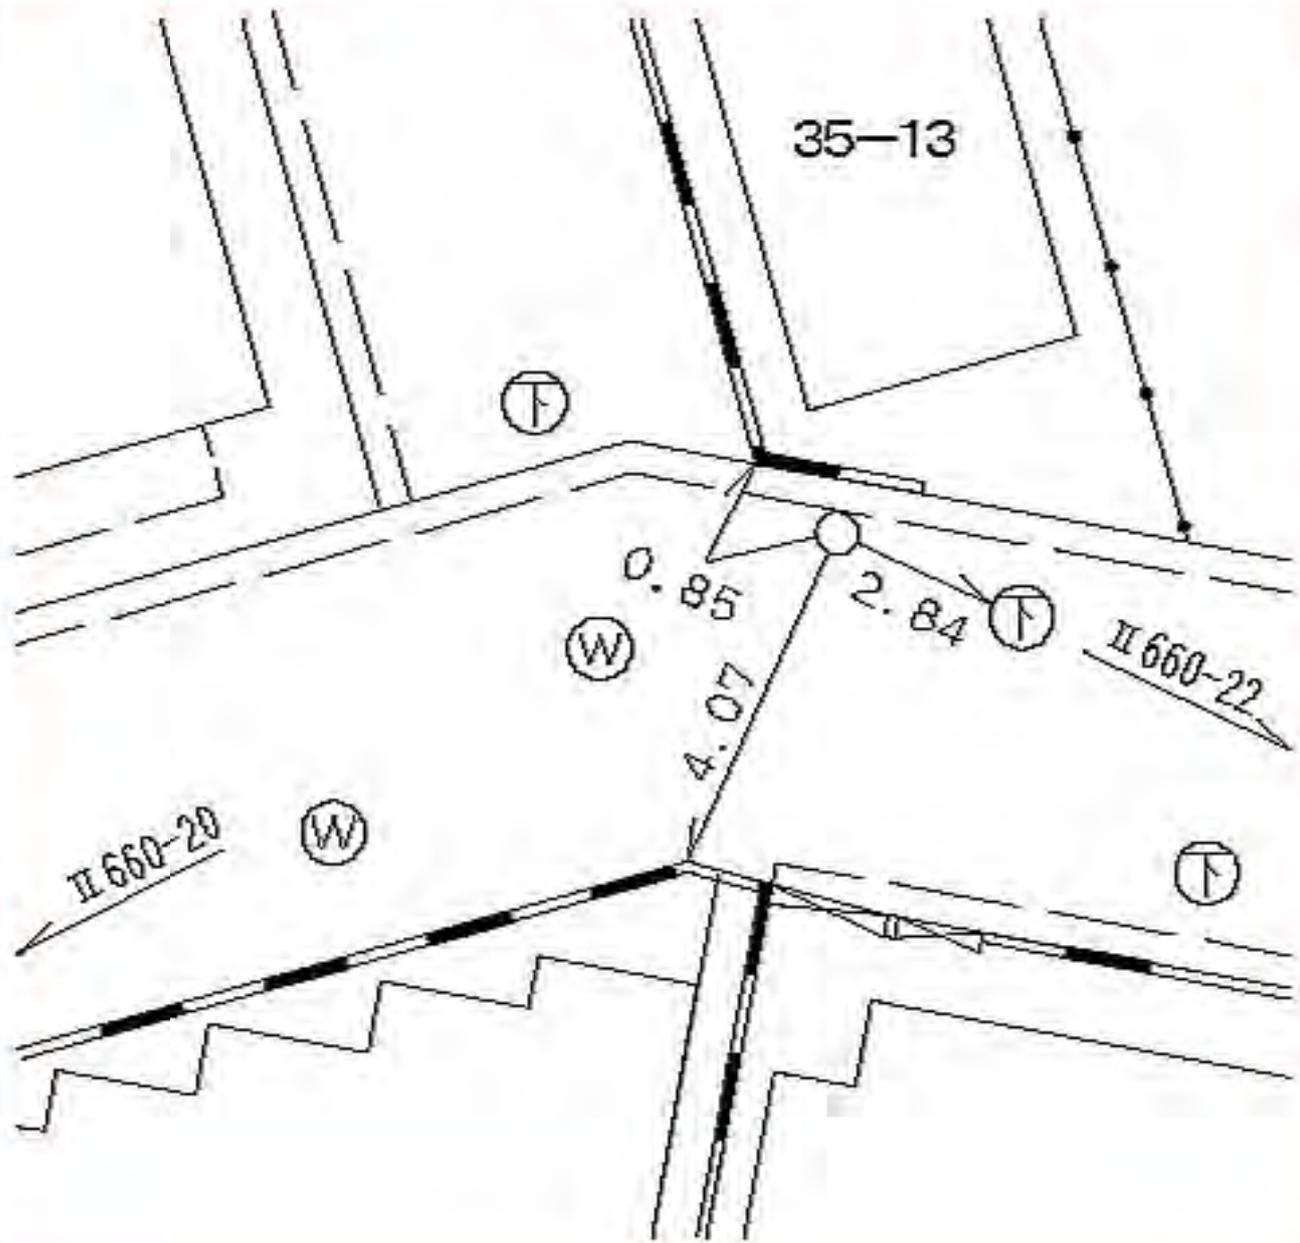

所在地

南区井土ヶ谷上町三八一六番地先

標識ノ種類

点番号

22

線番号

II660

金属標。鋌。木杭

キザミ

要 図



所在地

南区井土ヶ谷中町一〇二番地先

標識ノ種類

点番号

線番号

金属標。鋏。木杭

24

II660

キザミ

要 図



所在地

南区井土ヶ谷中町八五番地先

標識ノ種類

点番号

線番号


金属標。鋌。木杭

25

II 660

キザミ

要 図

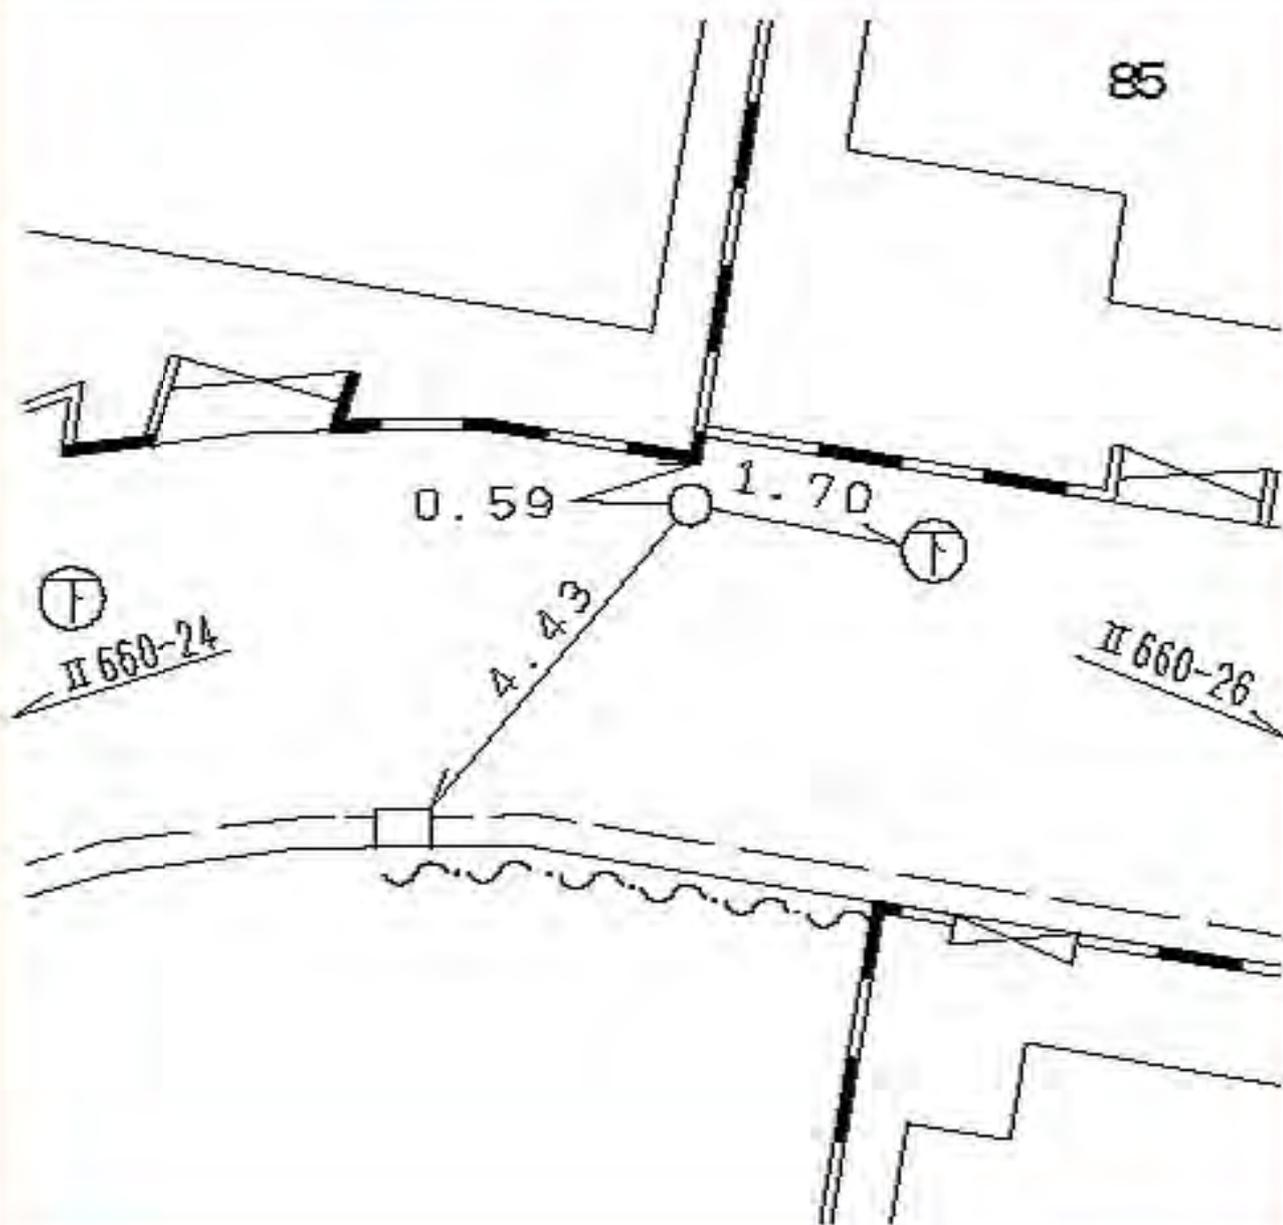

所在地

標識ノ種類

点番号

線番号

南区井土ヶ谷中町一六一二〇番地先


金属標。鋌。木杭

26


II 660

キザミ

要 図

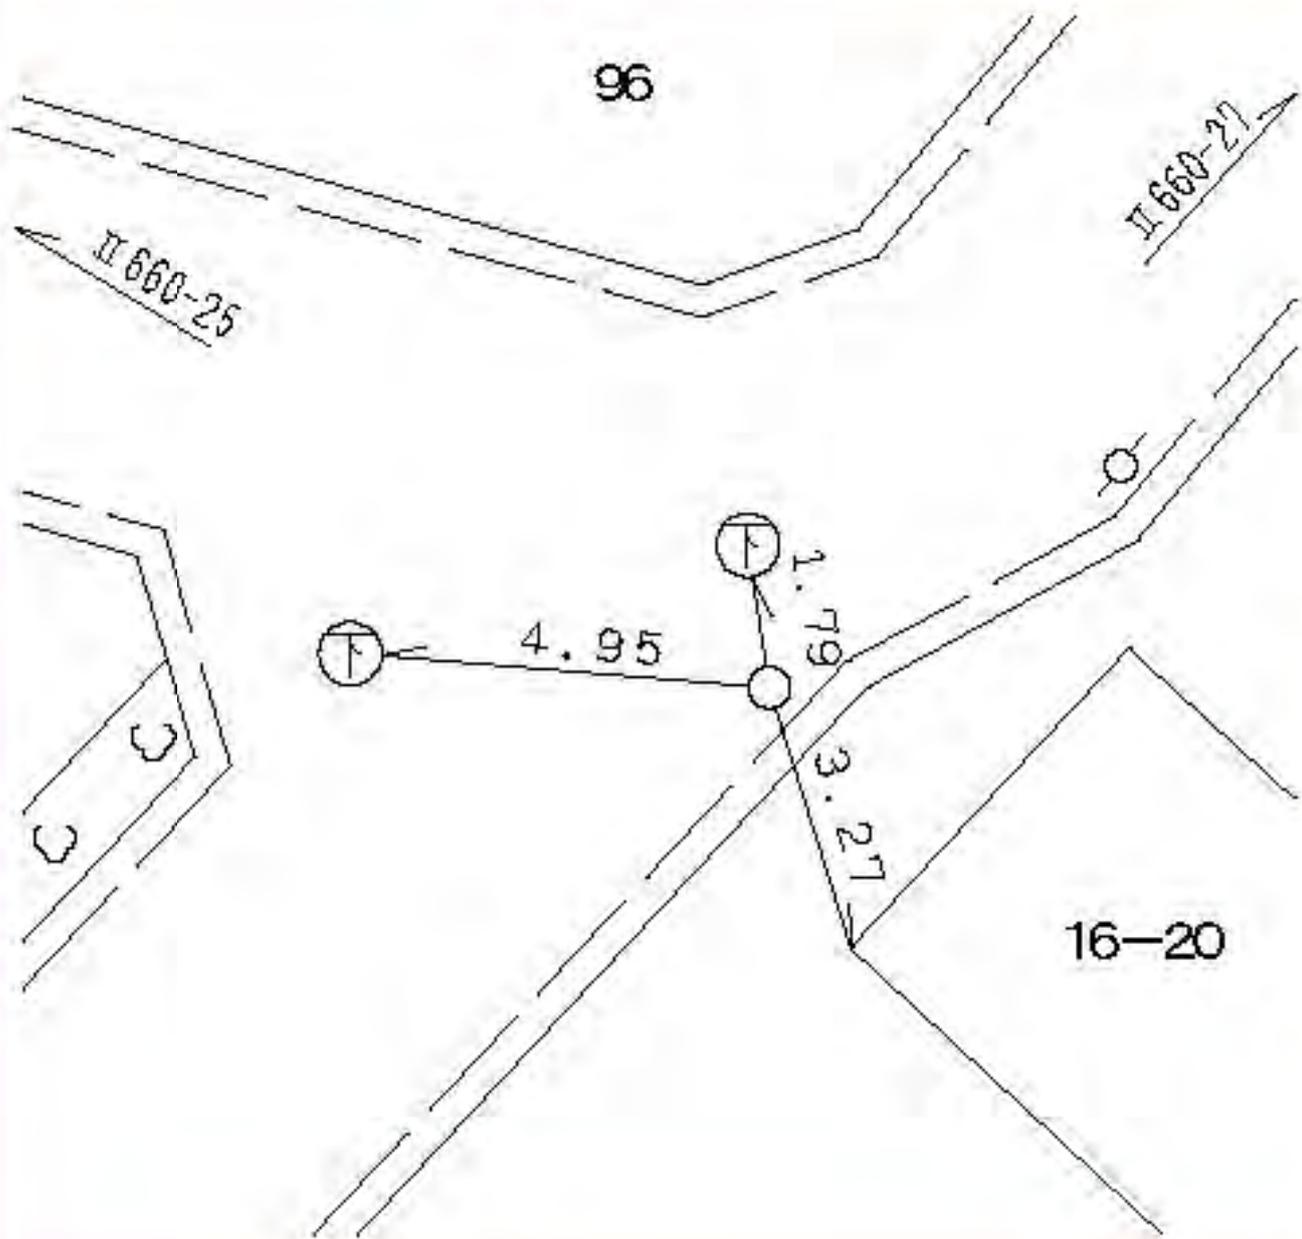

線番号	点番号	標識ノ種類	所在地
II 660	27	金属標。鋸。木杭 キザミ	南区井土ヶ谷中町一三番地先
要 図			

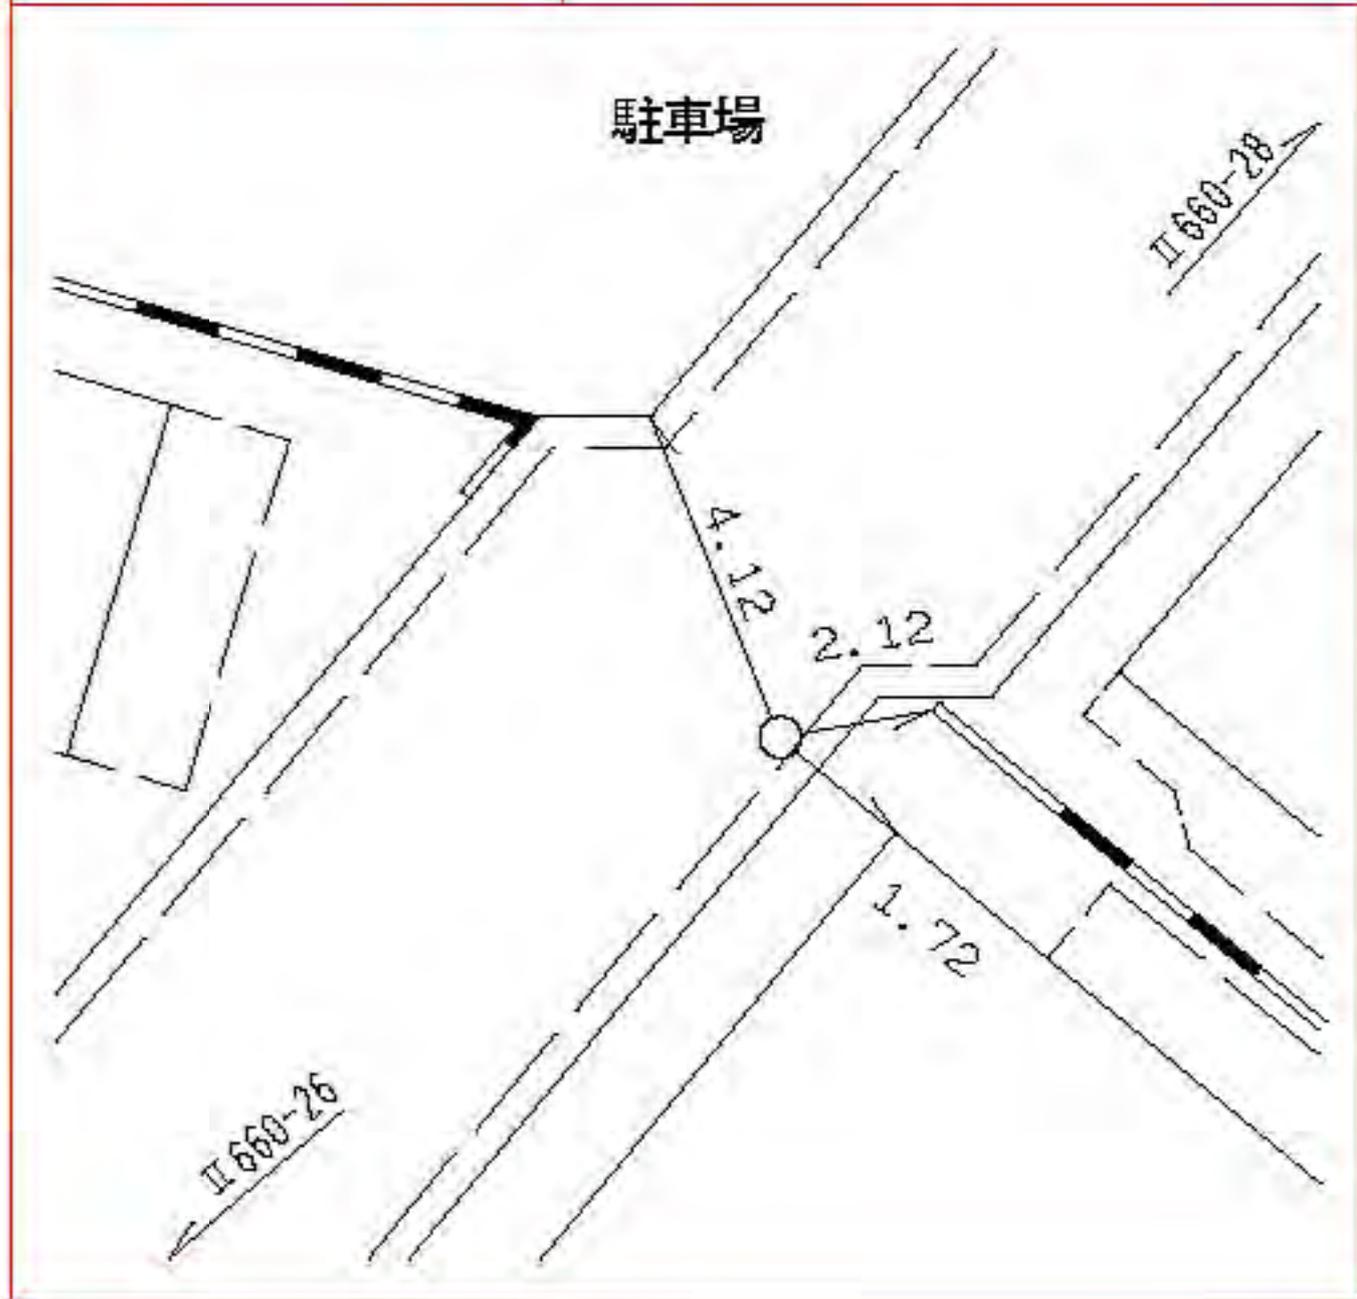

線
番
号

点
番
号

標 識 ノ 種 類

所 在 地

Ⅱ 6 6 0

2 8

金属標 ◦ 鋌 ◦ 木杭

南区井土ヶ谷下町四一番地先

要 図

キザミ



線番号	点番号	標識ノ種類	所在地
-----	-----	-------	-----

II 660	29	金属標 。鋸。木杭	南区井土ヶ谷下町四七番地先
--------	----	---	---------------

要 図	キザミ
-----	-----

井土ヶ谷交差点



所在地

磯子区洋光台一丁目二番地先

標識ノ種類

点番号

線番号

金属標。鋸。木杭


1

II 661

キザミ

図

要

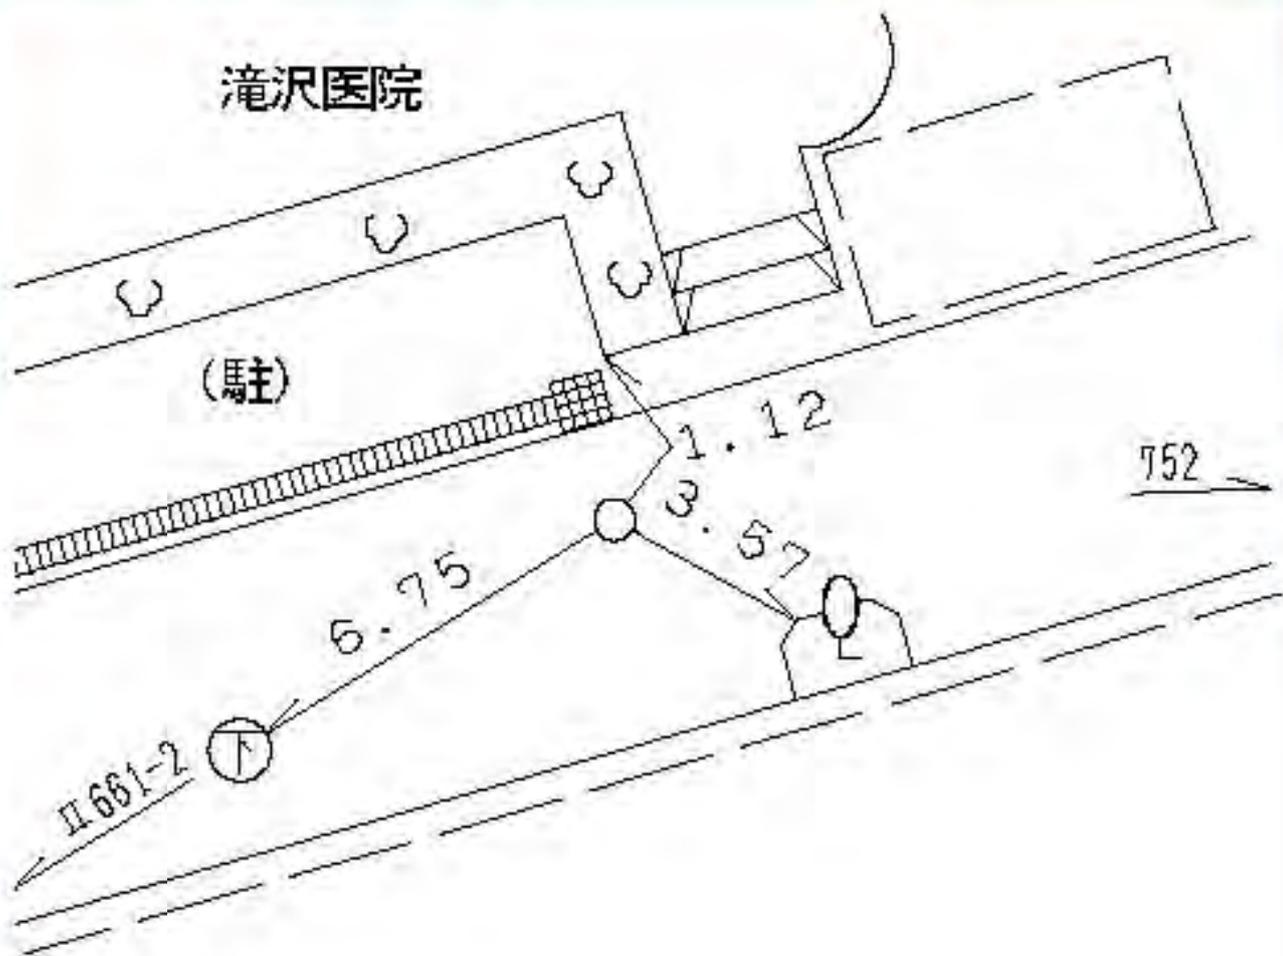

所在地

磯子区洋光台三丁目二三番地先

標識ノ種類

点番号

線番号


金属標。鋳。木杭

2

II661

キザミ

要 図

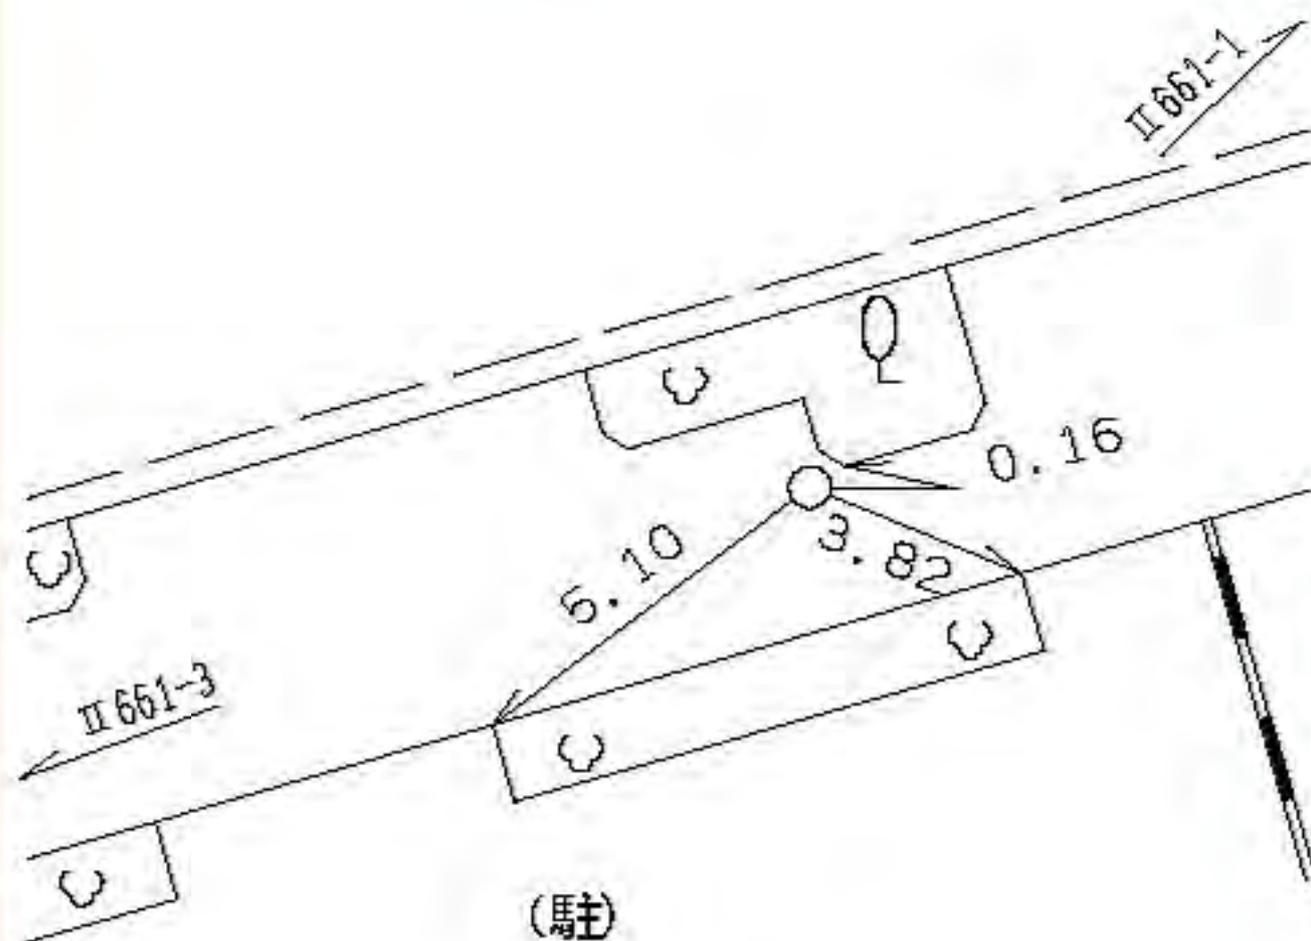

洋光台三和プラザ五番館

線番号	点番号	標識ノ種類	所在地
II 661	3	金属標。鋌。木杭 キザミ	磯子区洋光台三丁目二一番地先
要 図			

洋光台西公園



所在地

磯子区洋光台三丁目二一四番地先

標識ノ種類

点番号

線番号


Ⅱ661

4

金属標。鋸。木杭

要 図

キザミ

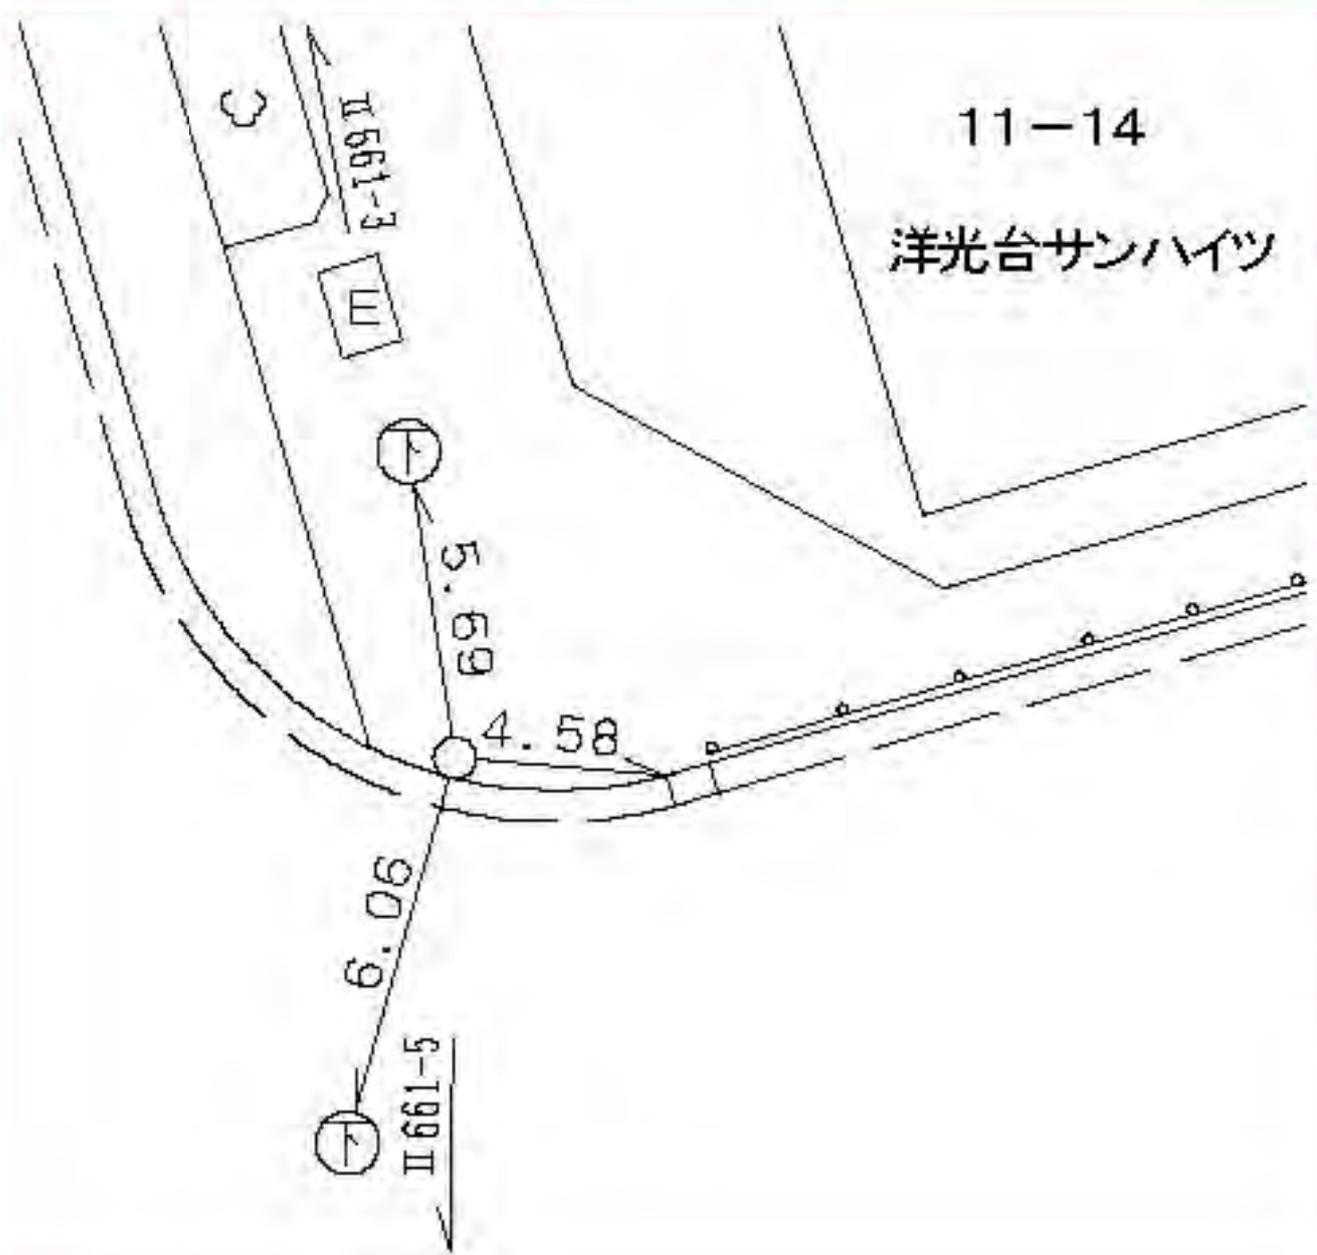

線
番
号

点
番
号

標 識 ノ 種 類

所 在 地

Ⅱ 6 6 1

7

金属標。鋌。木杭

要

図

キザミ

磯子区洋光台五丁目二番地先

はまぎん こども宇宙科学館



所在地

磯子区洋光台五丁目一〇番地先

標識ノ種類

点番号

線番号

Ⅱ661


8

金属標。鋸。木杭

要

図

キザミ

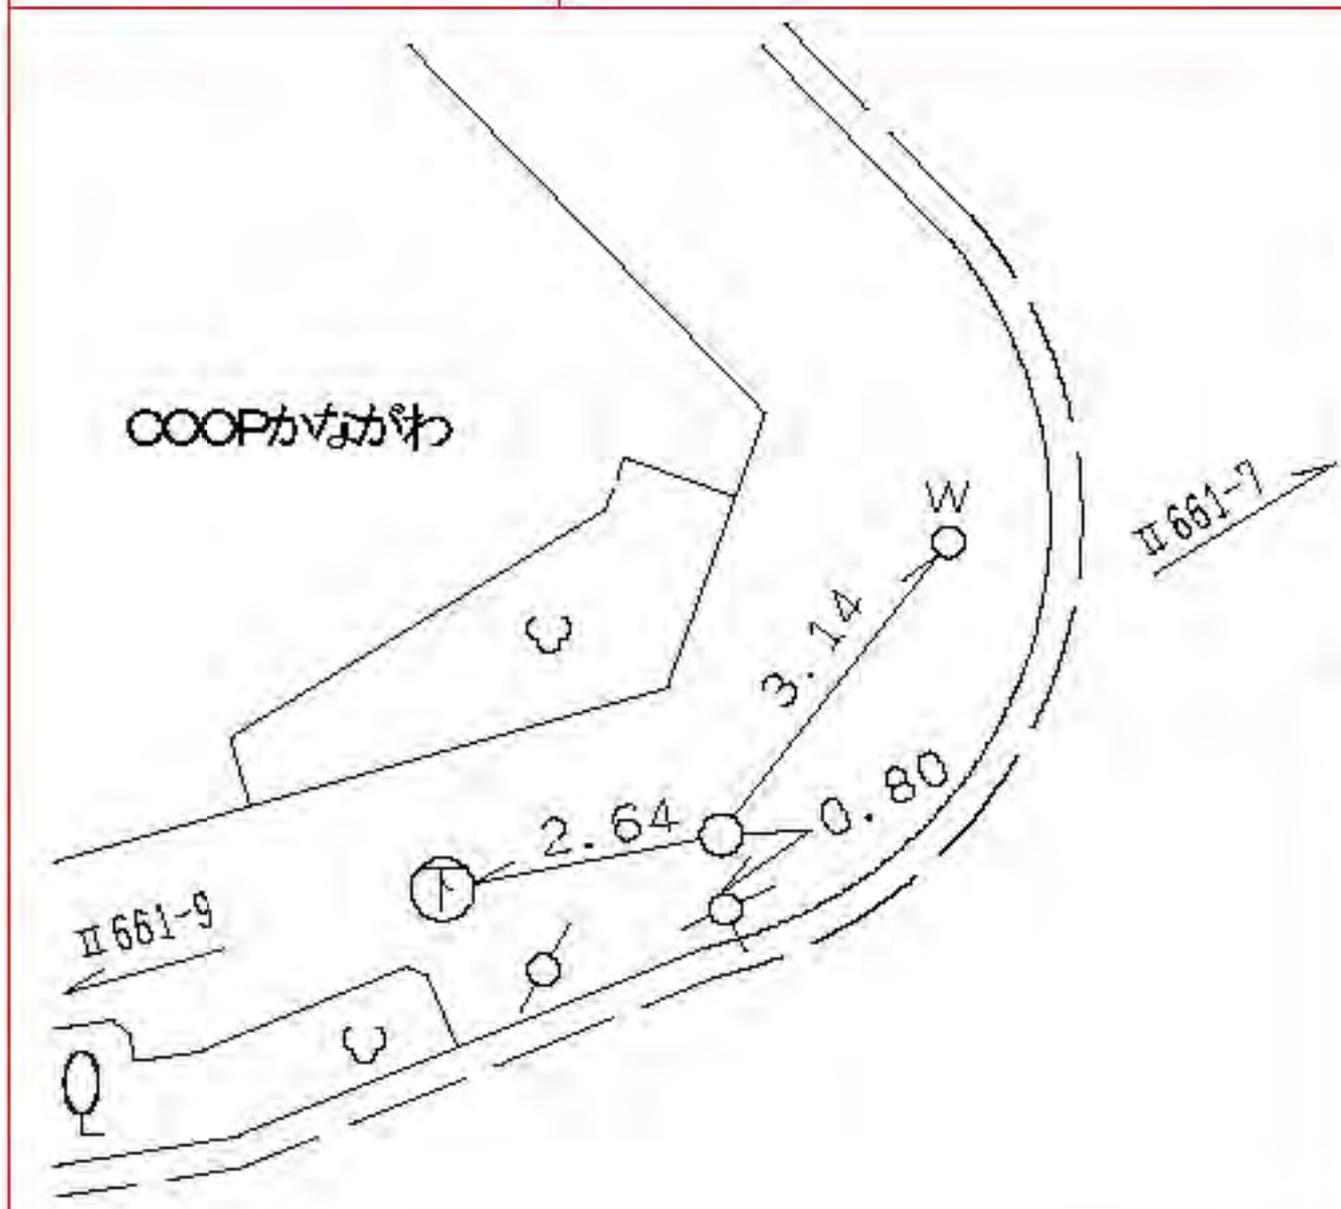

所在地

磯子区洋光台五丁目八番地先

標識ノ種類

点番号

線番号


Ⅱ661

9

金属標。鋏。木杭

要 図

キザミ

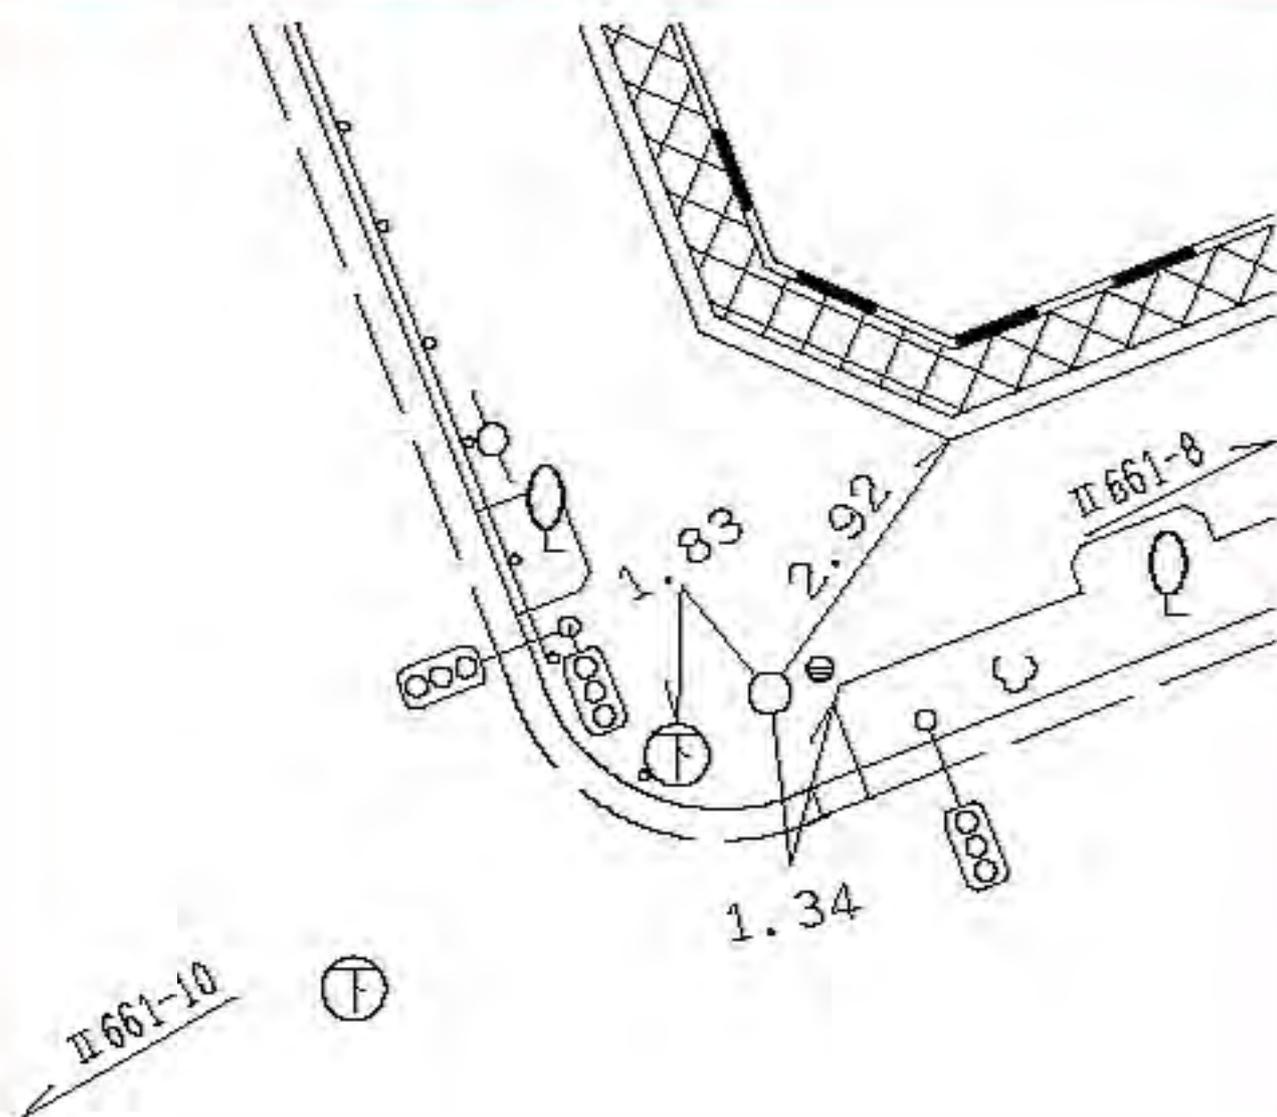

所在地

標識ノ種類

点番号

線番号

港南区港南台七丁目九番地先

金属標。鋌。木杭


10

II 661

キザミ

図

要

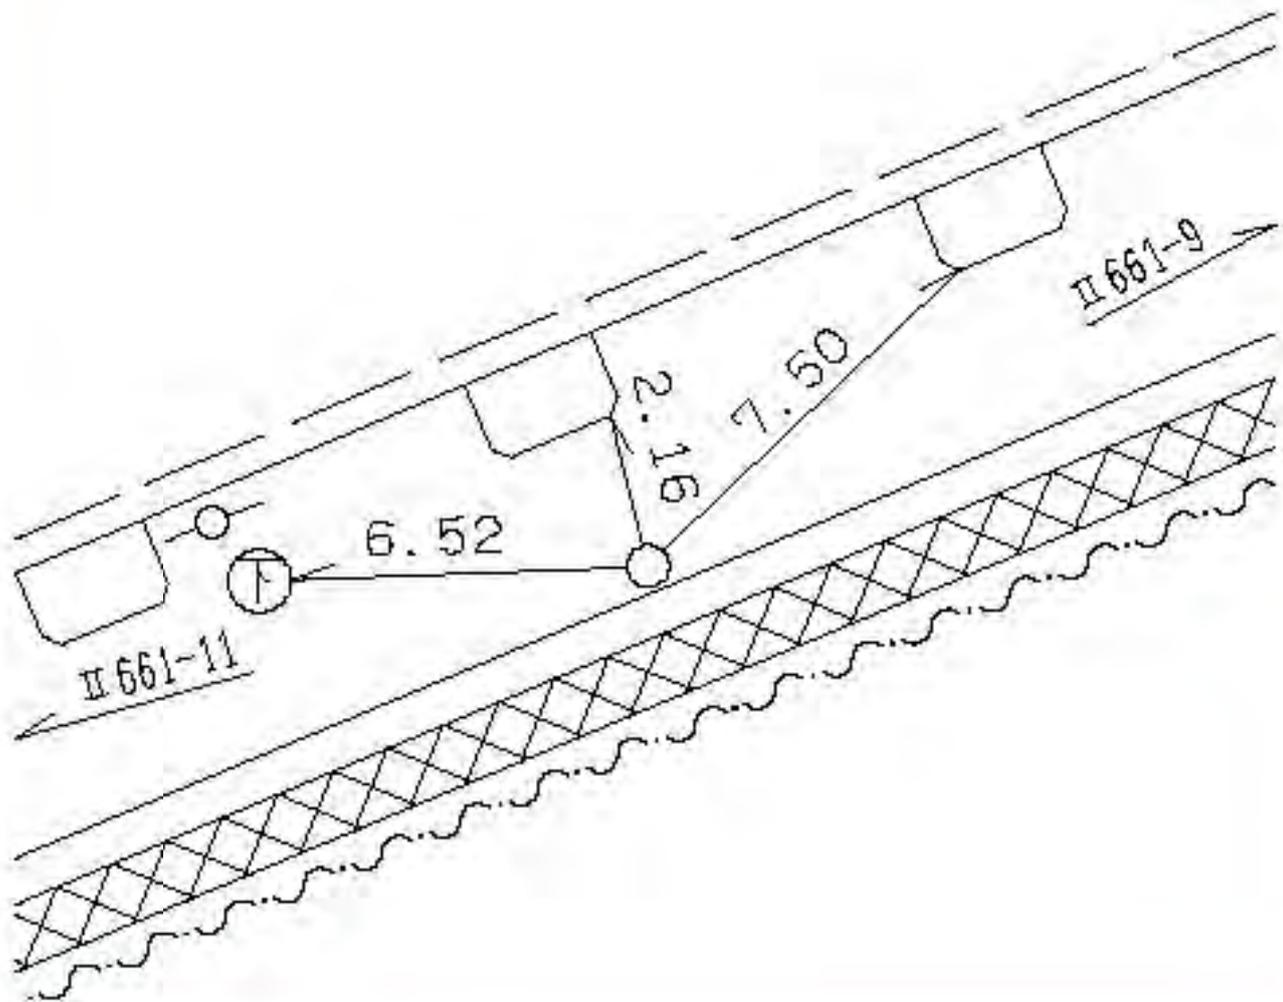

所在地

港南区港南台六丁目三番地先

線番号

点番号

標識ノ種類

Ⅱ661


11

金属標。鋌。木杭

要

図

キザミ

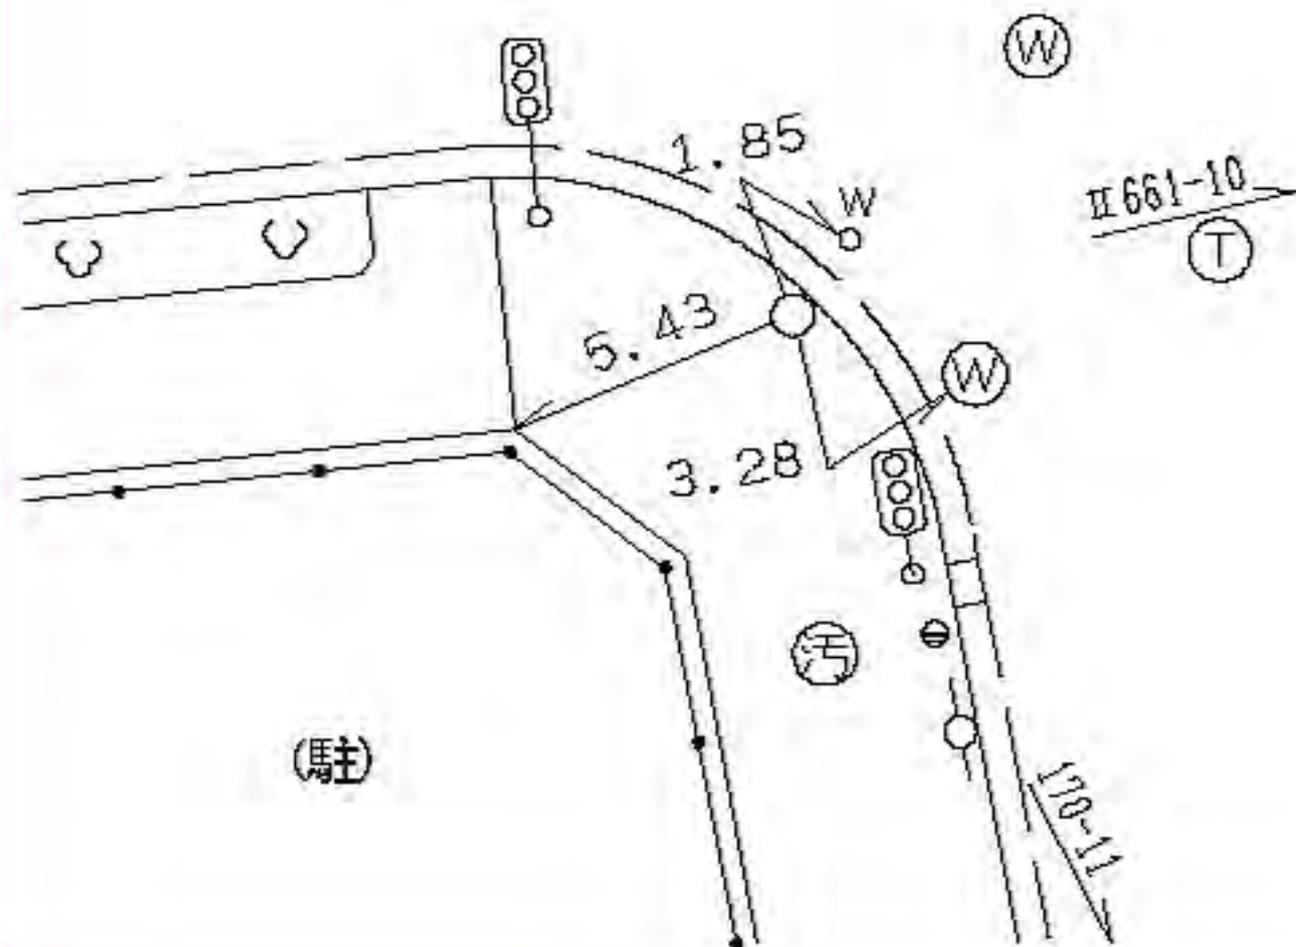

所在地

港南区港南台六丁目八番地先

標識ノ種類

金属標。鋏。木杭

キザミ

線番号

II 661

点番号

13

要 図



線
番
号

点
番
号

標 識 ノ 種 類

所 在 地

Ⅱ 6 6 1

1 5

金属標 ◦ 鋌 ◦ 木杭


要

図

キザミ

港南区港南台七丁目四五番地先

レクサス港南台

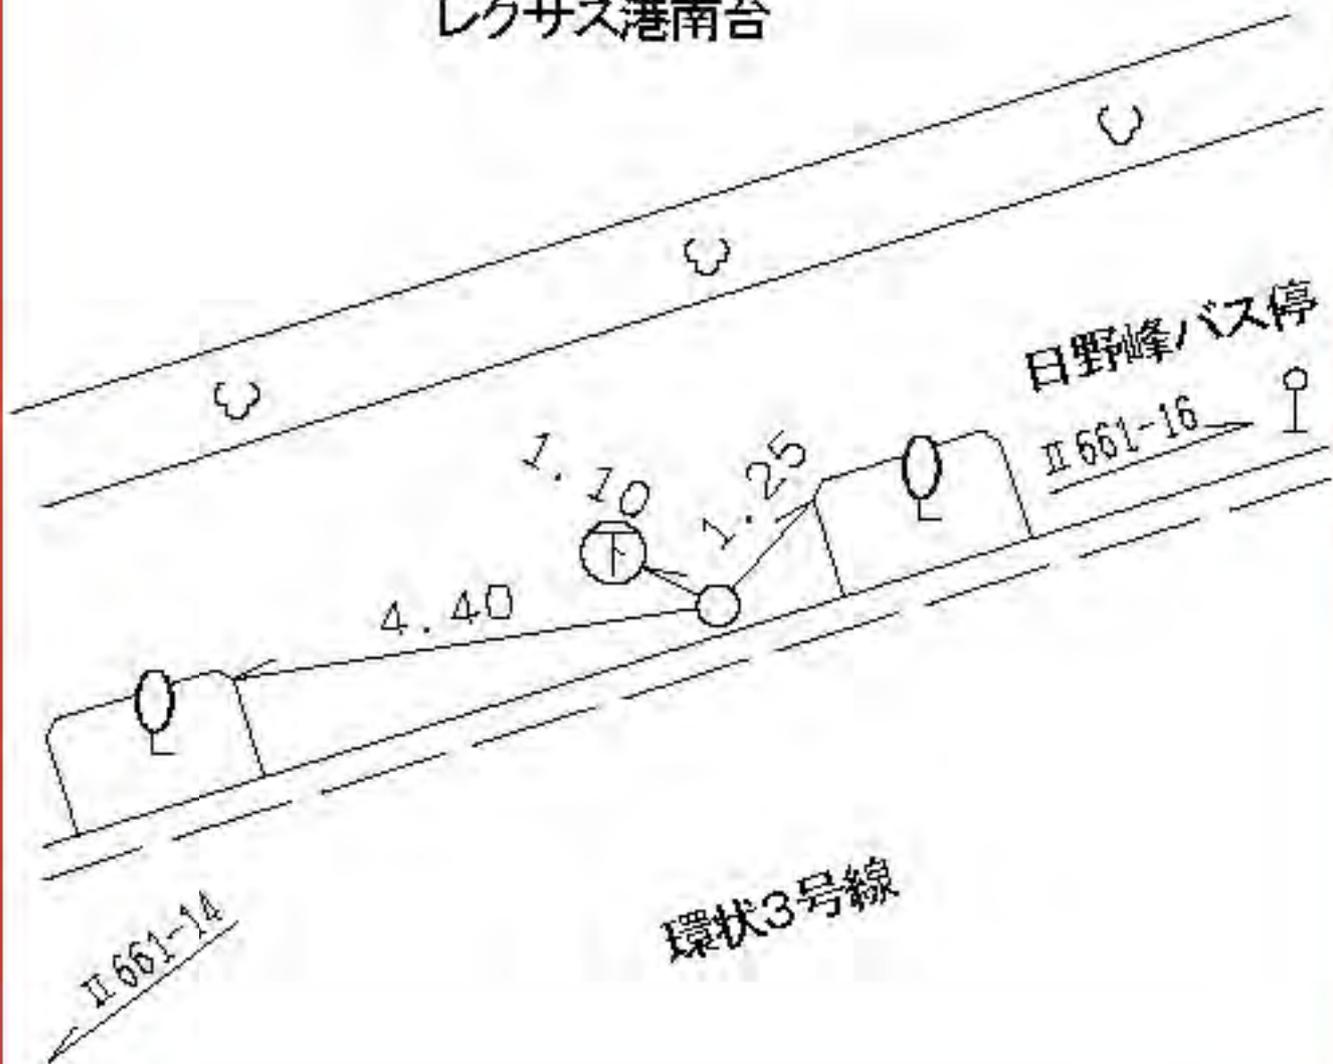

日野峰バス停

Ⅱ 6 6 1 - 1 6

環状3号線

Ⅱ 6 6 1 - 1 4

線番号	点番号	標識ノ種類	所在地
Ⅱ 6 6 1	1 7	<div style="border: 1px solid black; border-radius: 50%; padding: 5px; display: inline-block;">金属標</div> 。 鋌。 木杭	磯子区洋光台六丁目三三番地先
要 図		キザミ	



洋光台六丁目

環状3号線

所在地

標識ノ種類

点番号

線番号

磯子区洋光台四丁目一九番地先


金属標。鋸。木杭

18

II661

キザミ

要 図

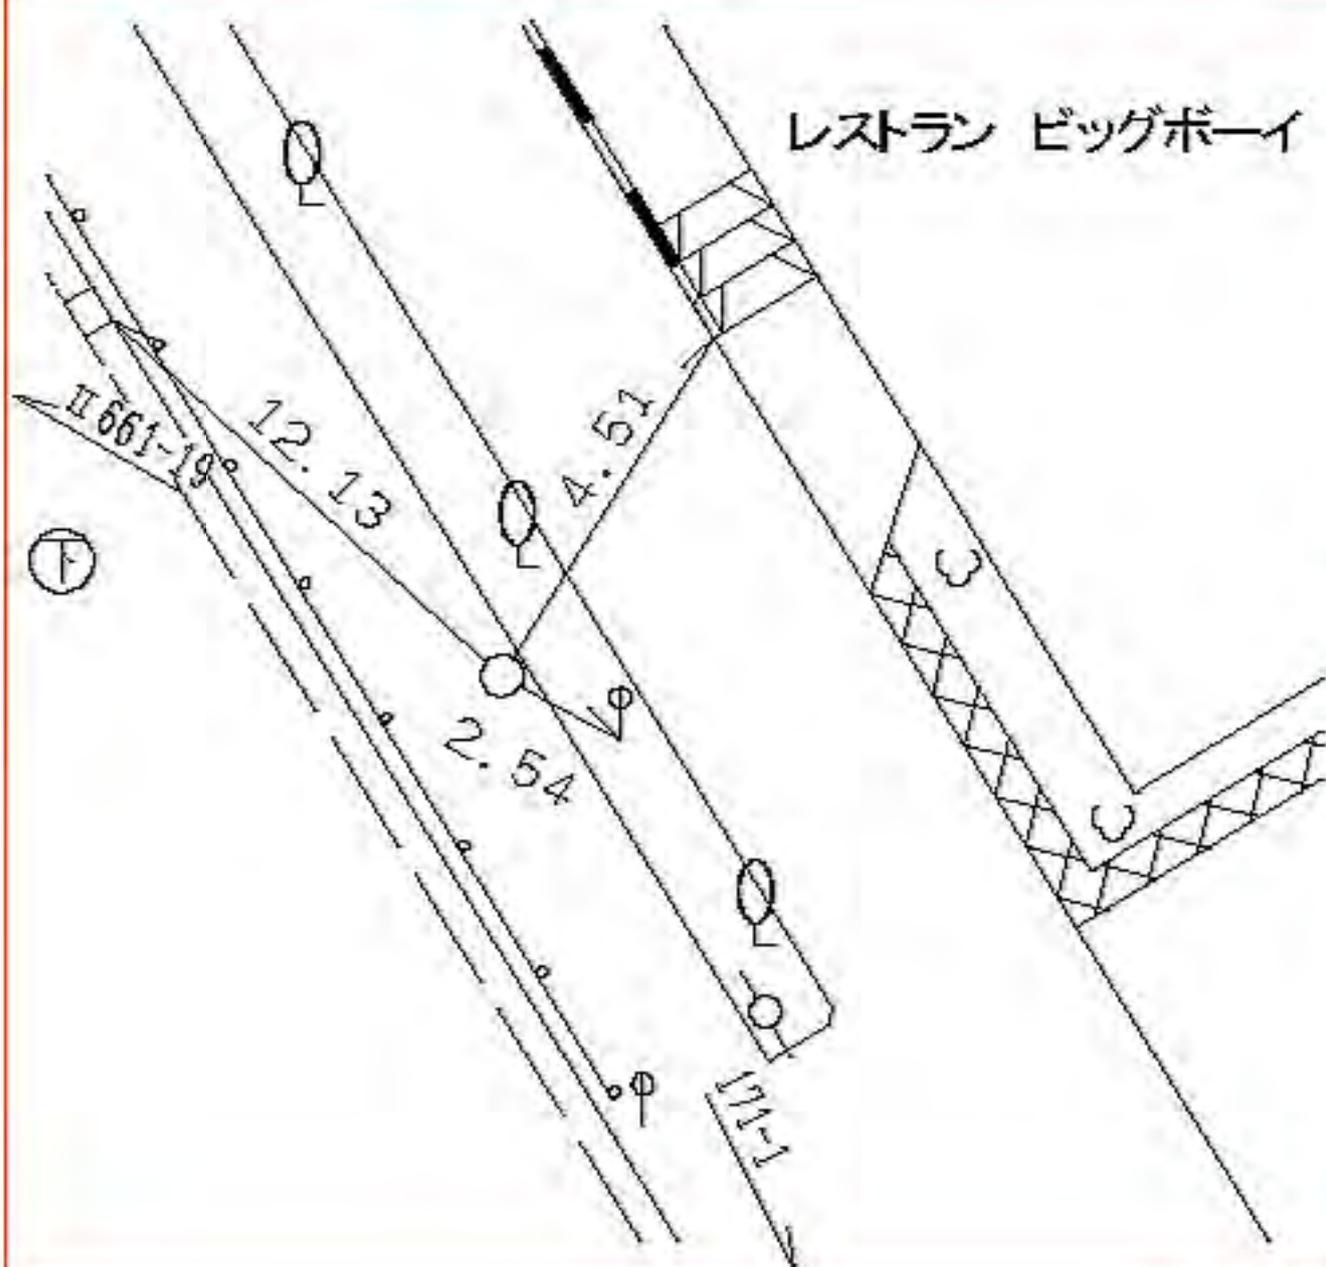

線
番
号

点
番
号

標 識 ノ 種 類

所 在 地

Ⅱ 6 6 1

1 9

金属標 ◦ 鋸 ◦ 木杭


磯子区洋光台五丁目四番地先

要

図

キザミ

洋光台南第一住宅

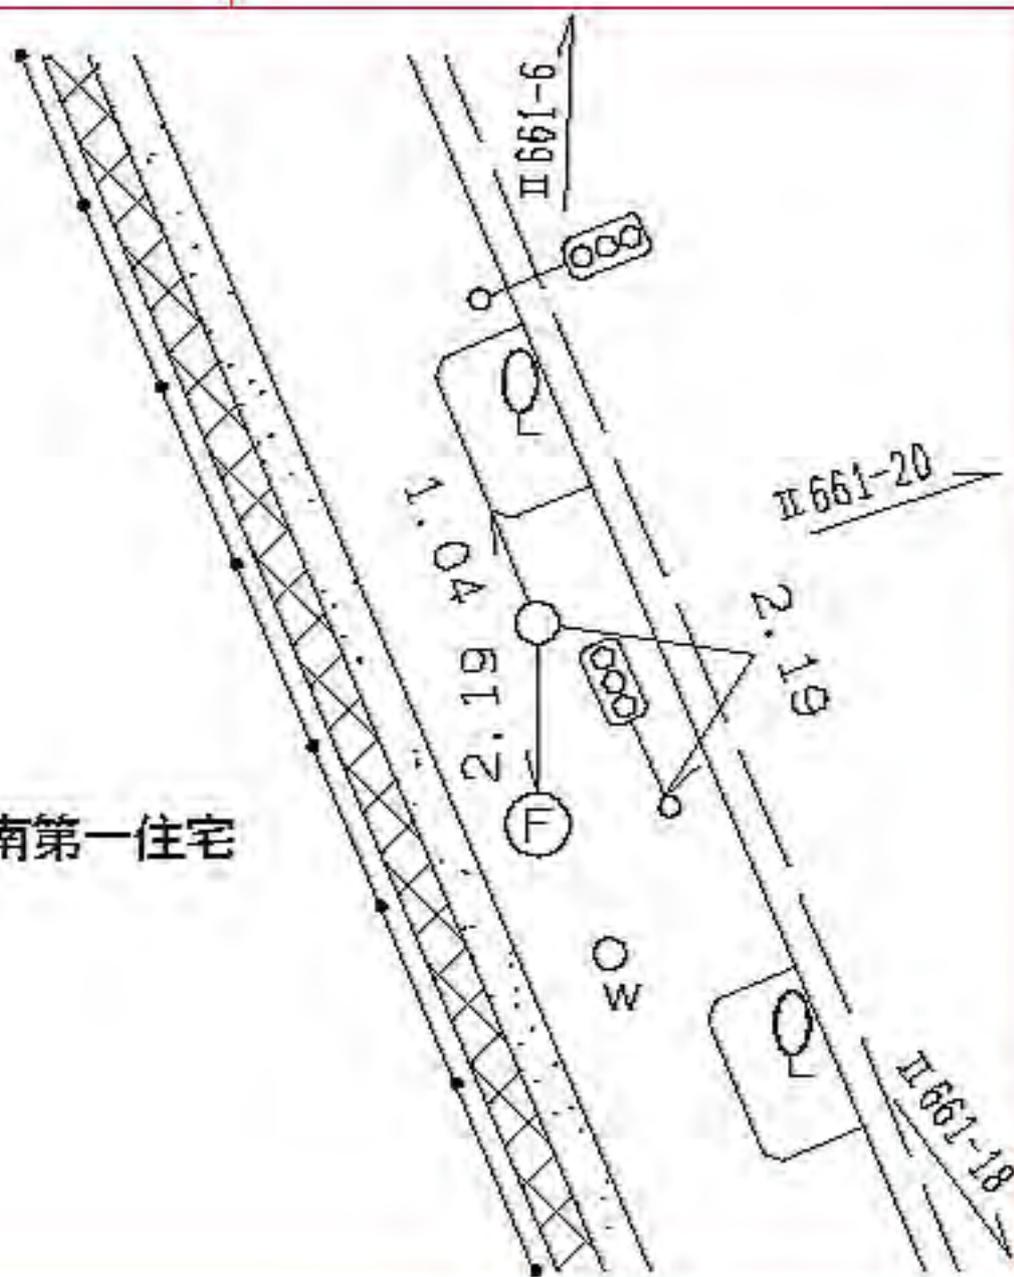

所在地

磯子区洋光台四丁目一三番地先

標識ノ種類

点番号

20


線番号

II 661

金属標。鋸。木杭

キザミ

要 図

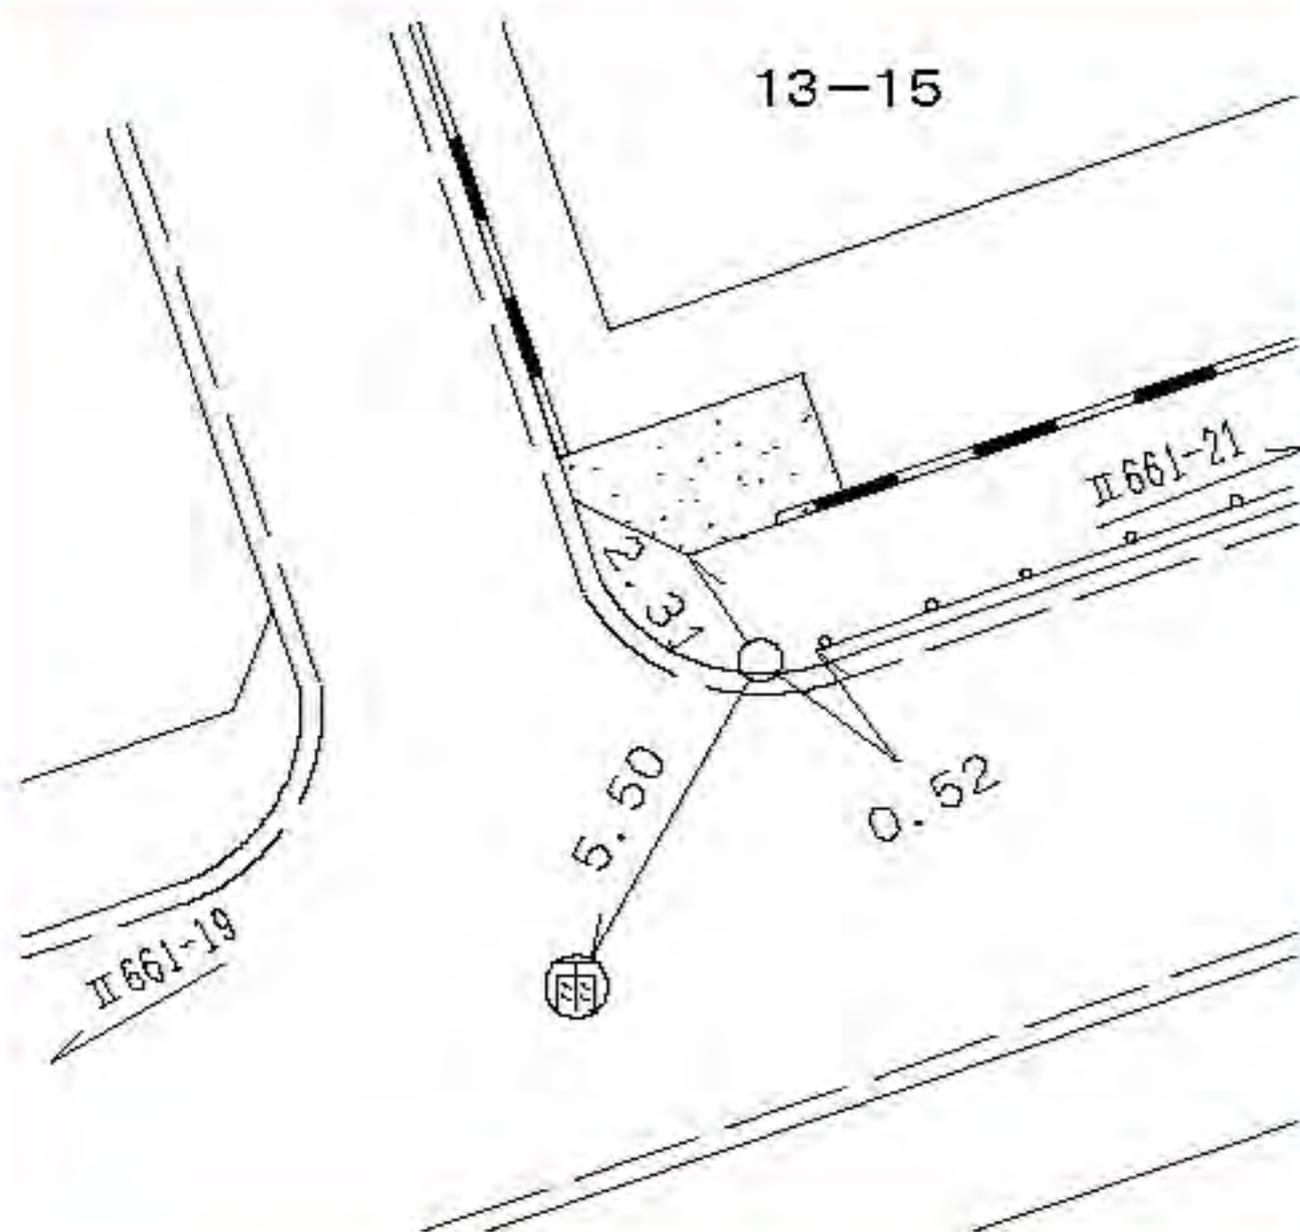

所在地

磯子区洋光台四丁目三五番地先

標識ノ種類

点番号

線番号

22

II 661

金属標。鋏。木杭

キザミ

要 図



所在地

磯子区洋光台四丁目三二番地先

標識ノ種類

点番号

25


金属標。鋏。木杭

線番号

II 661

キザ三

要

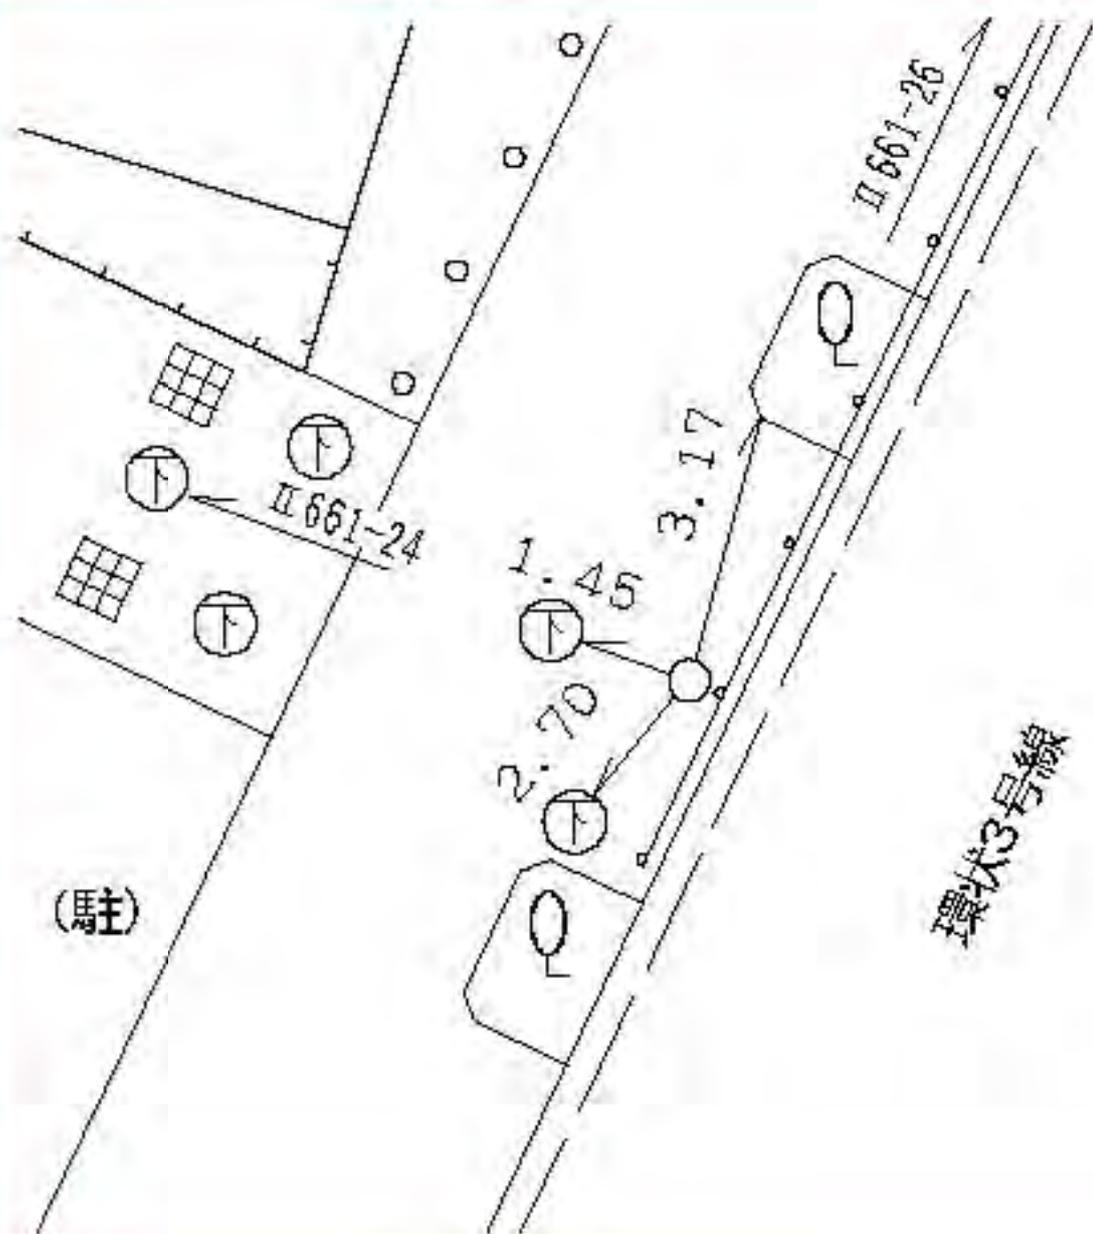

所在地

磯子区栗木三丁目八番地先

標識ノ種類

金属標。鋸。木杭

キザミ


点番号

26

線番号

II 661

要 図

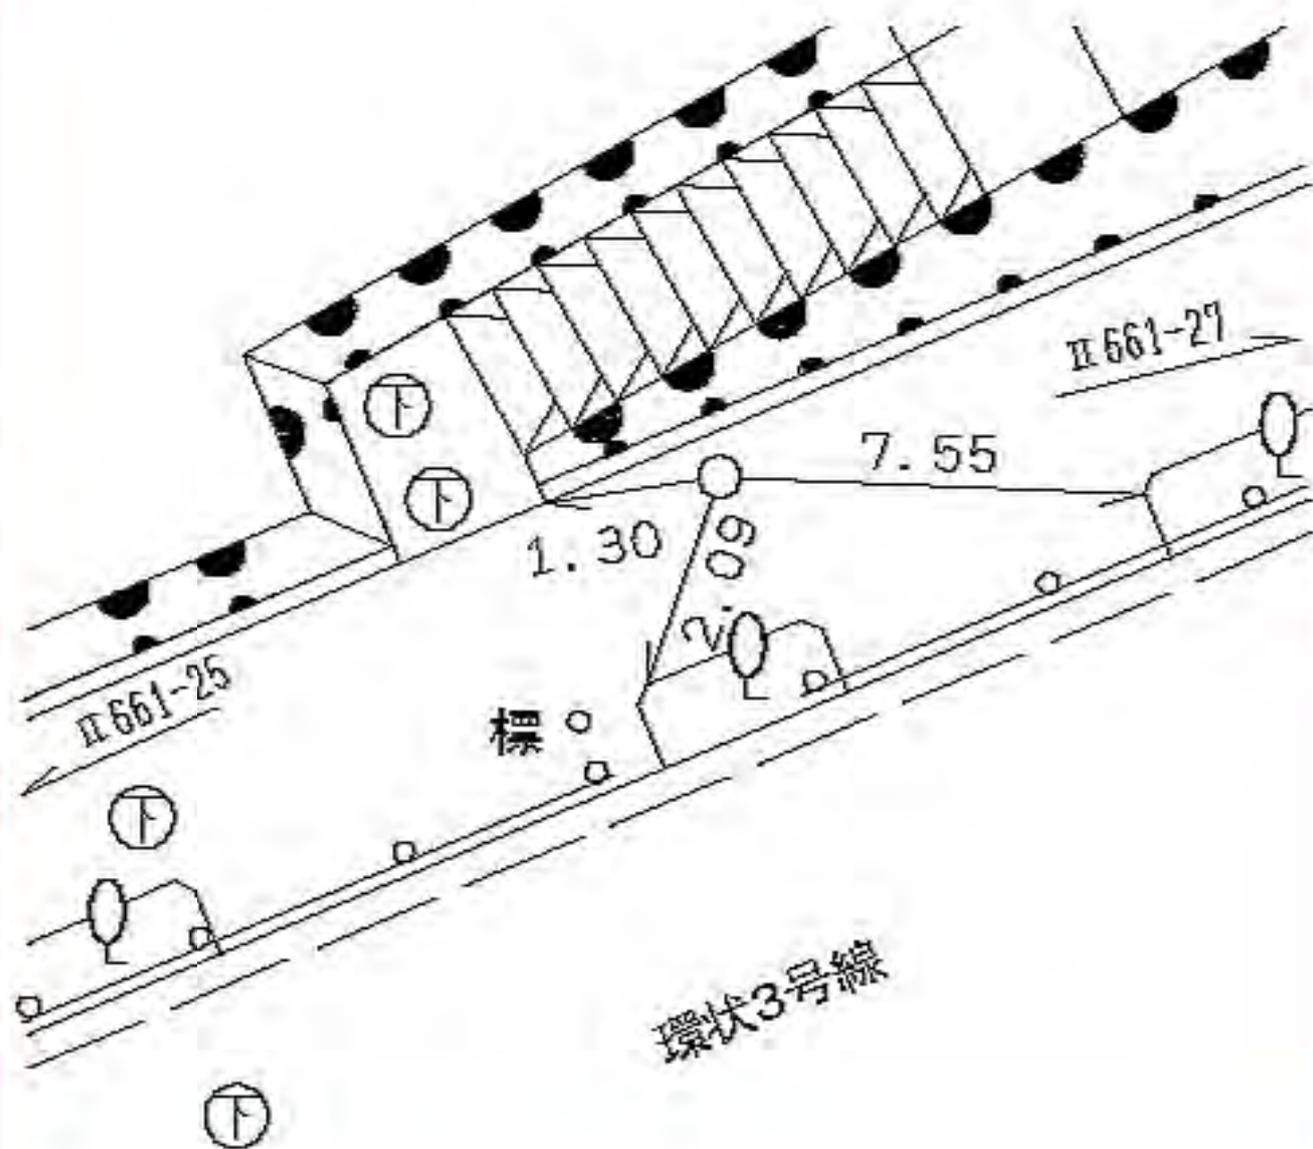

線
番
号

点
番
号

標 識 ノ 種 類

所 在 地

Ⅱ 662

1


金属標・鋌・木杭

横浜市鶴見区北寺尾三丁目1334-6番地先

要

図

キザミ

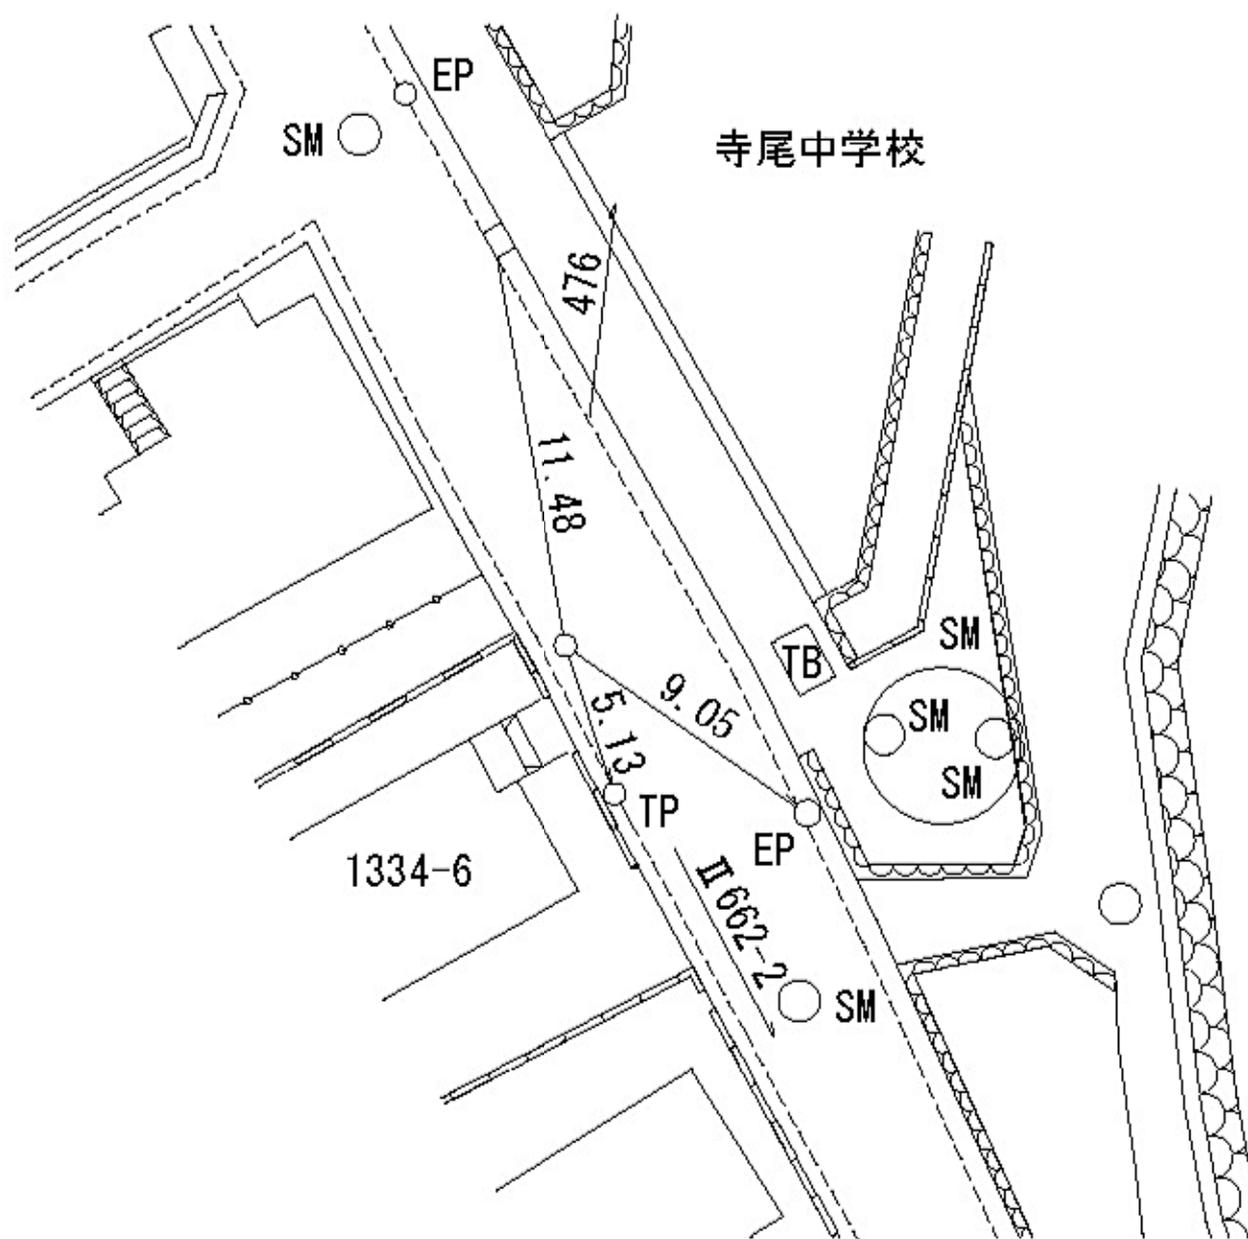

線
番
号

点
番
号

標 識 ノ 種 類

所
在
地

II 662

2


金属標・鋌・木杭

横浜市鶴見区北寺尾三丁目1332-58番地先

要

図

キザミ

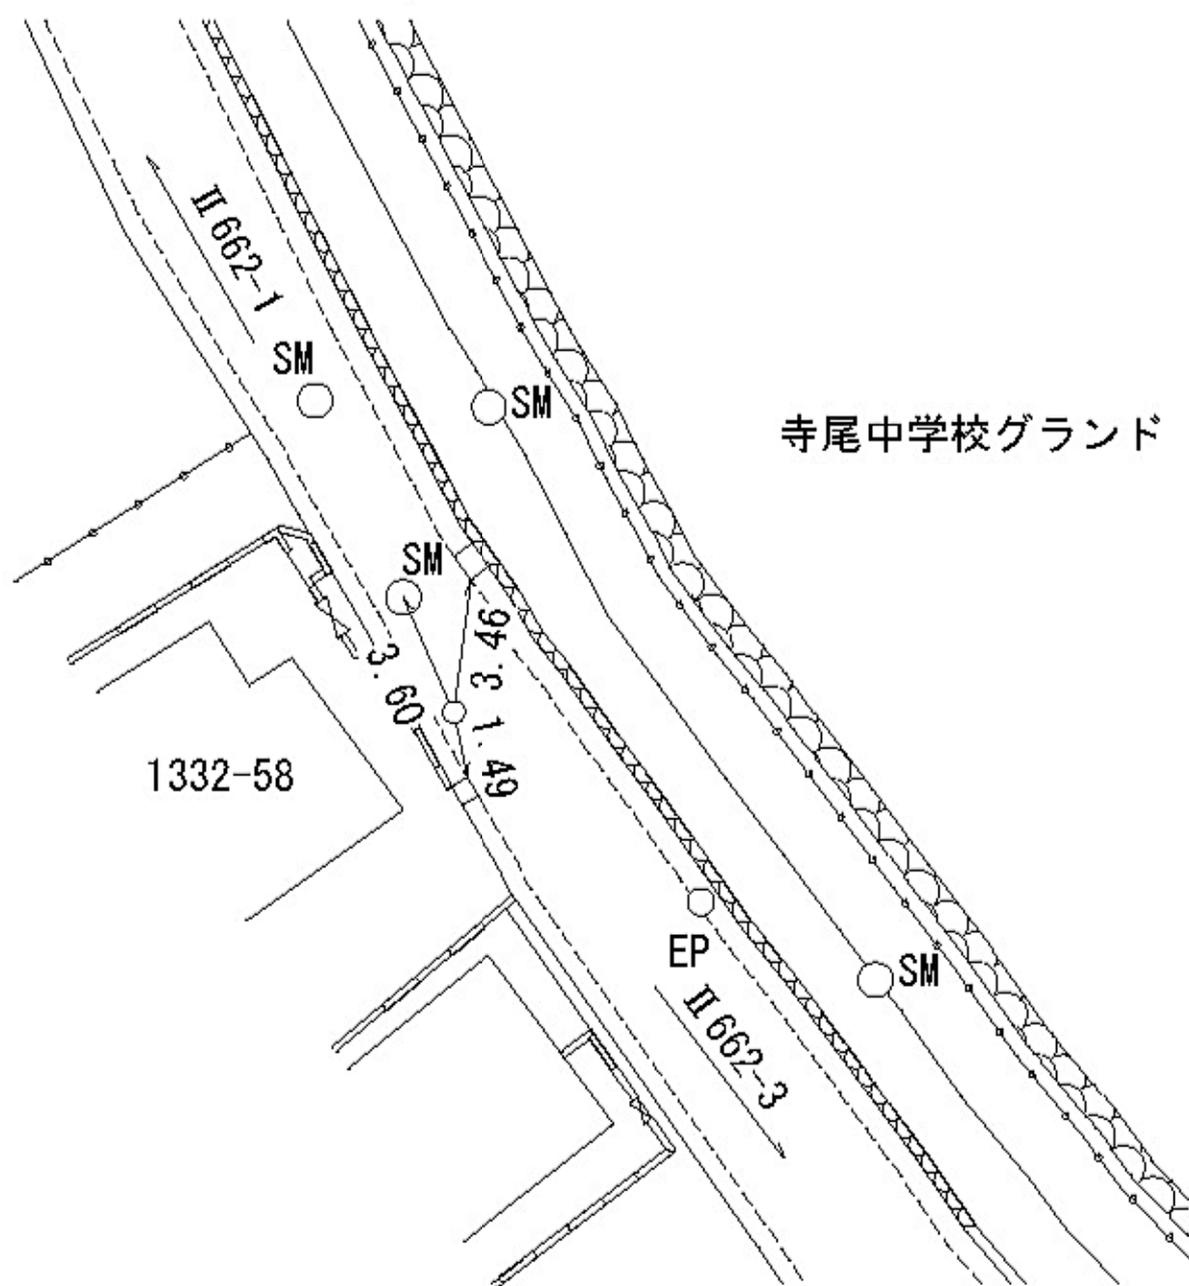

線番号	点番号	標識ノ種類	所在地
II 662	3	<div style="border: 1px solid black; border-radius: 50%; padding: 5px; display: inline-block;">金属標</div> ・鋌・木杭	横浜市鶴見区北寺尾三丁目1272-3番地先
要 図		キザミ	

線
番
号

点
番
号

標 識 ノ 種 類

所 在 地

II 662

5


金属標・鋌・木杭

要

図

キザミ

横浜市鶴見区北寺尾二丁目1389-2番地先

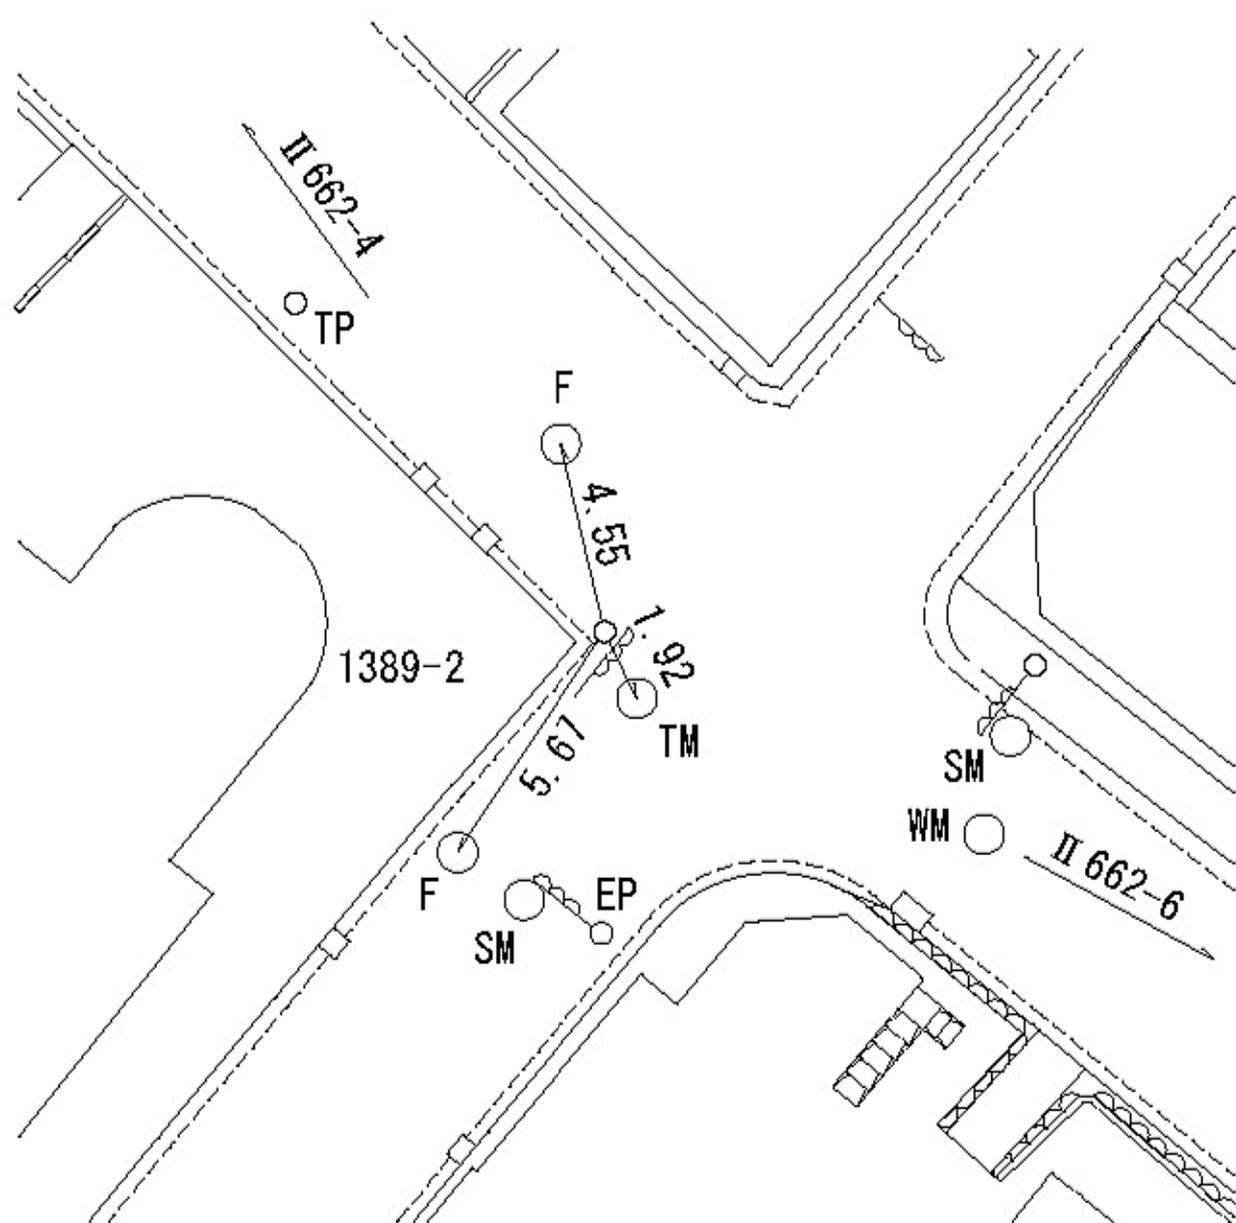

線
番
号

点
番
号

標 識 ノ 種 類

所 在 地

Ⅱ 662

6


金属標・鋌・木杭

横浜市鶴見区北寺尾二丁目1436-1番地先

要

図

キザミ

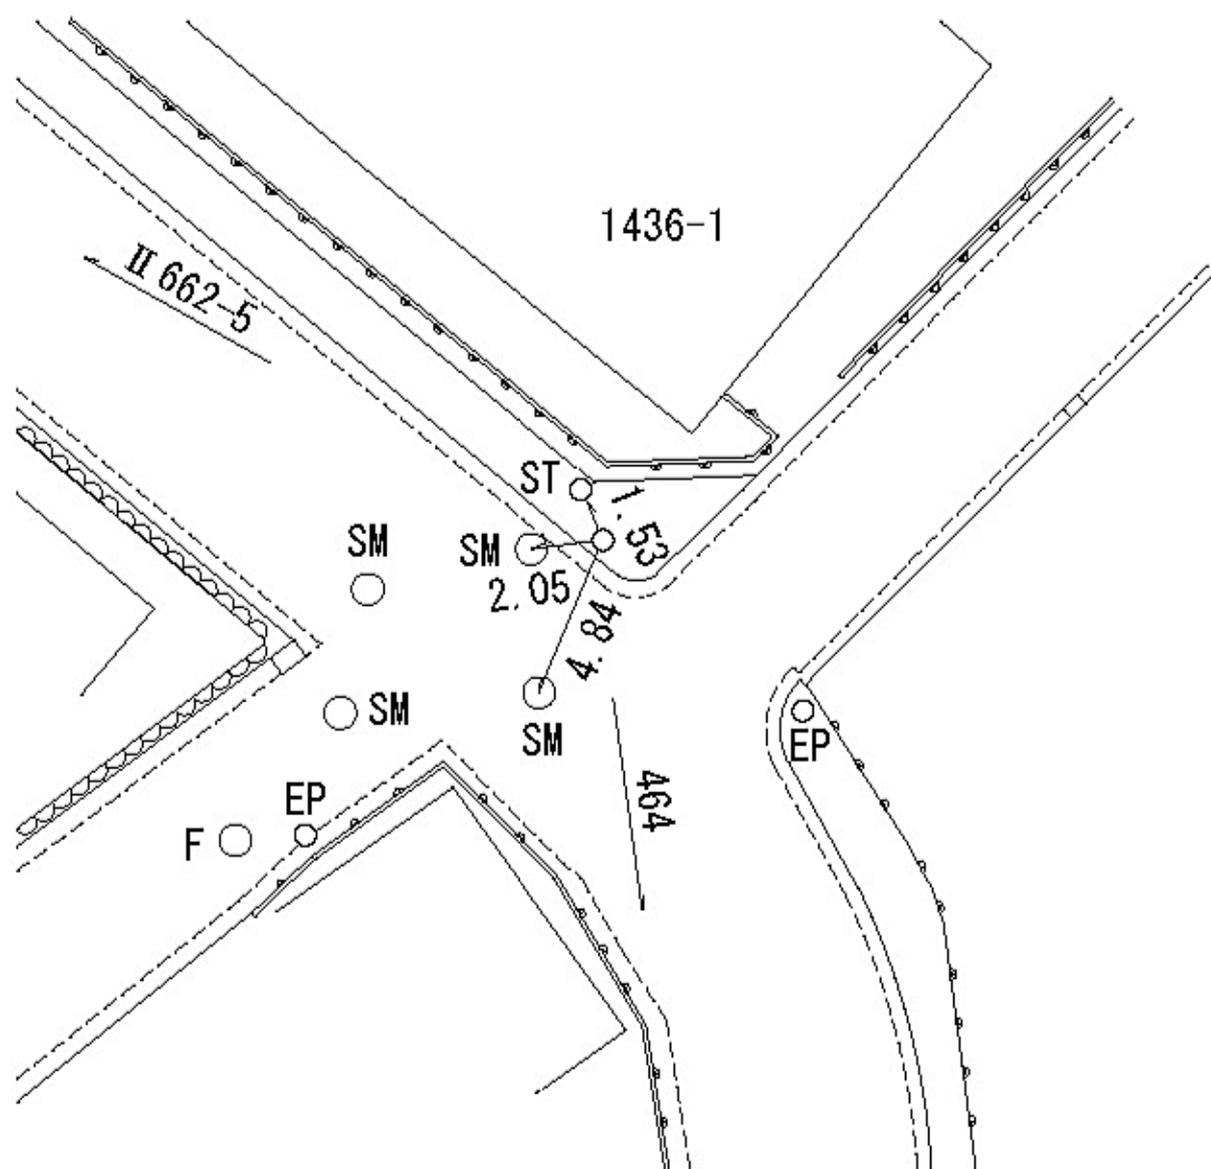

所在地

横浜市都筑区川和町2258-2番地先

標識ノ種類

金属標・鋌・木杭

キザミ

線番号


II 663

点番号

2

要

図

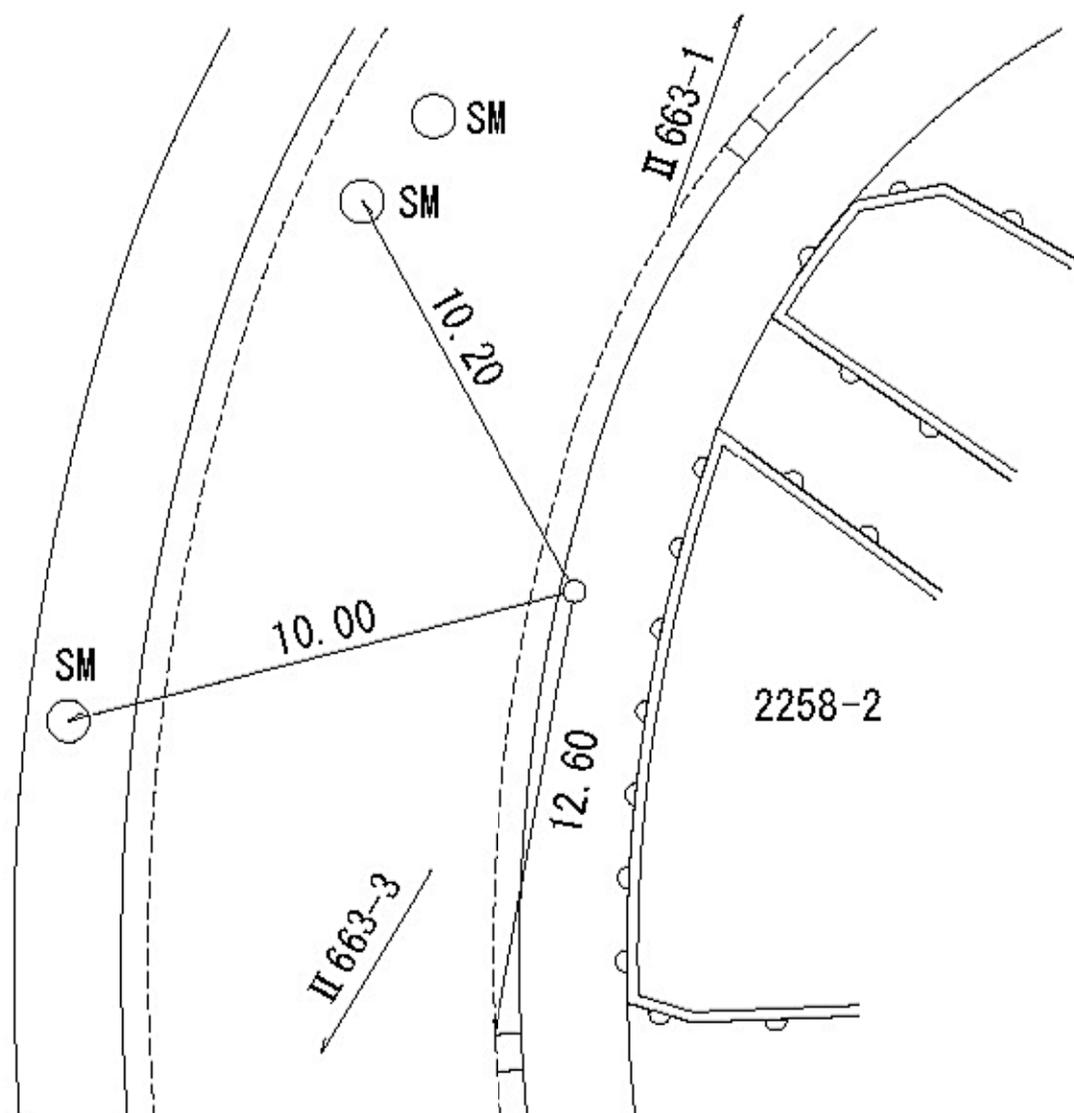

線
番
号

点
番
号

標 識 ノ 種 類

所 在 地

II 663

3


金属標・鋌・木杭

横浜市都筑区川和町2699-1番地先

要

図

キザミ

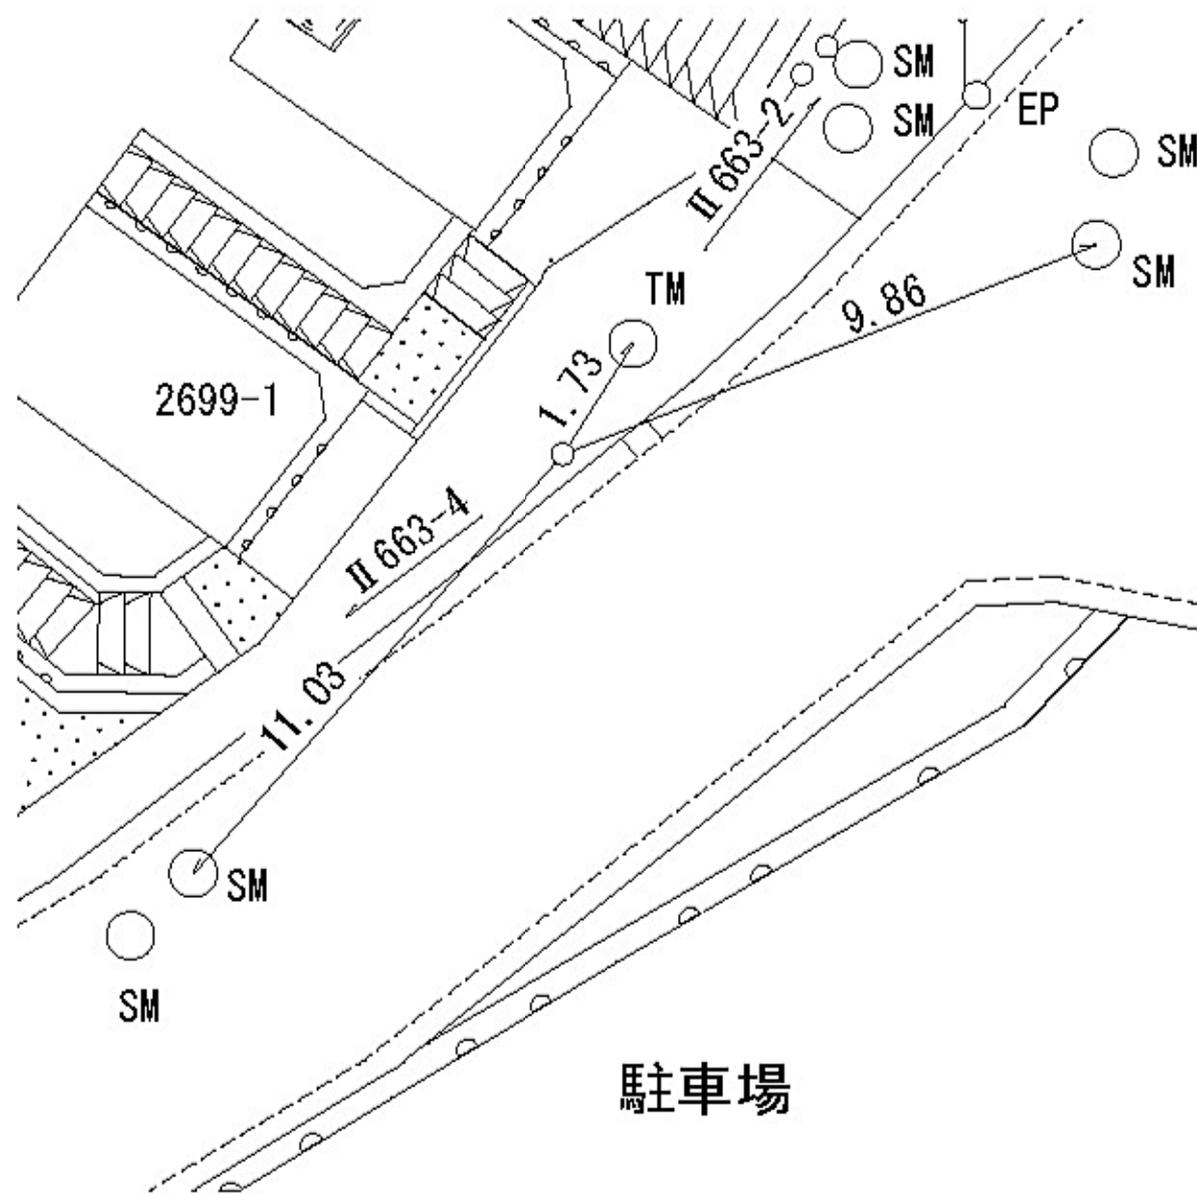

線
番
号

点
番
号

標 識 ノ 種 類

所 在 地

Ⅱ 663

4


金属標・鋌・木杭

横浜市都筑区川和町2695-17番地先

要

図

キザミ

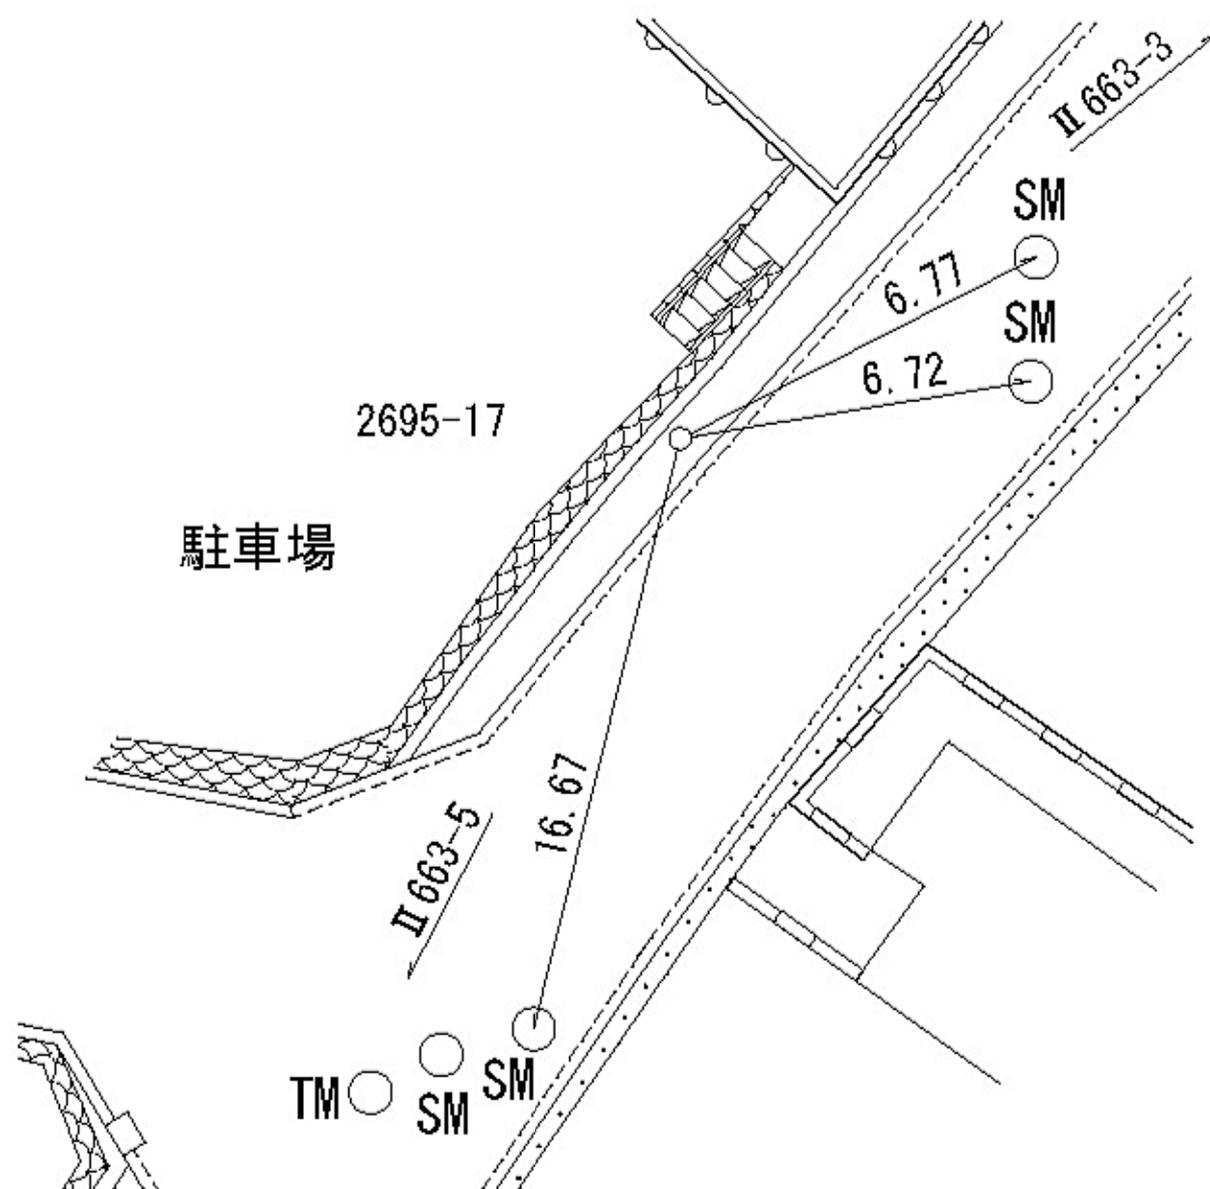

所在地


横浜市都筑区川和町2297-4番地先

標識ノ種類

金属標・鋌・木杭

キザミ

駐車場

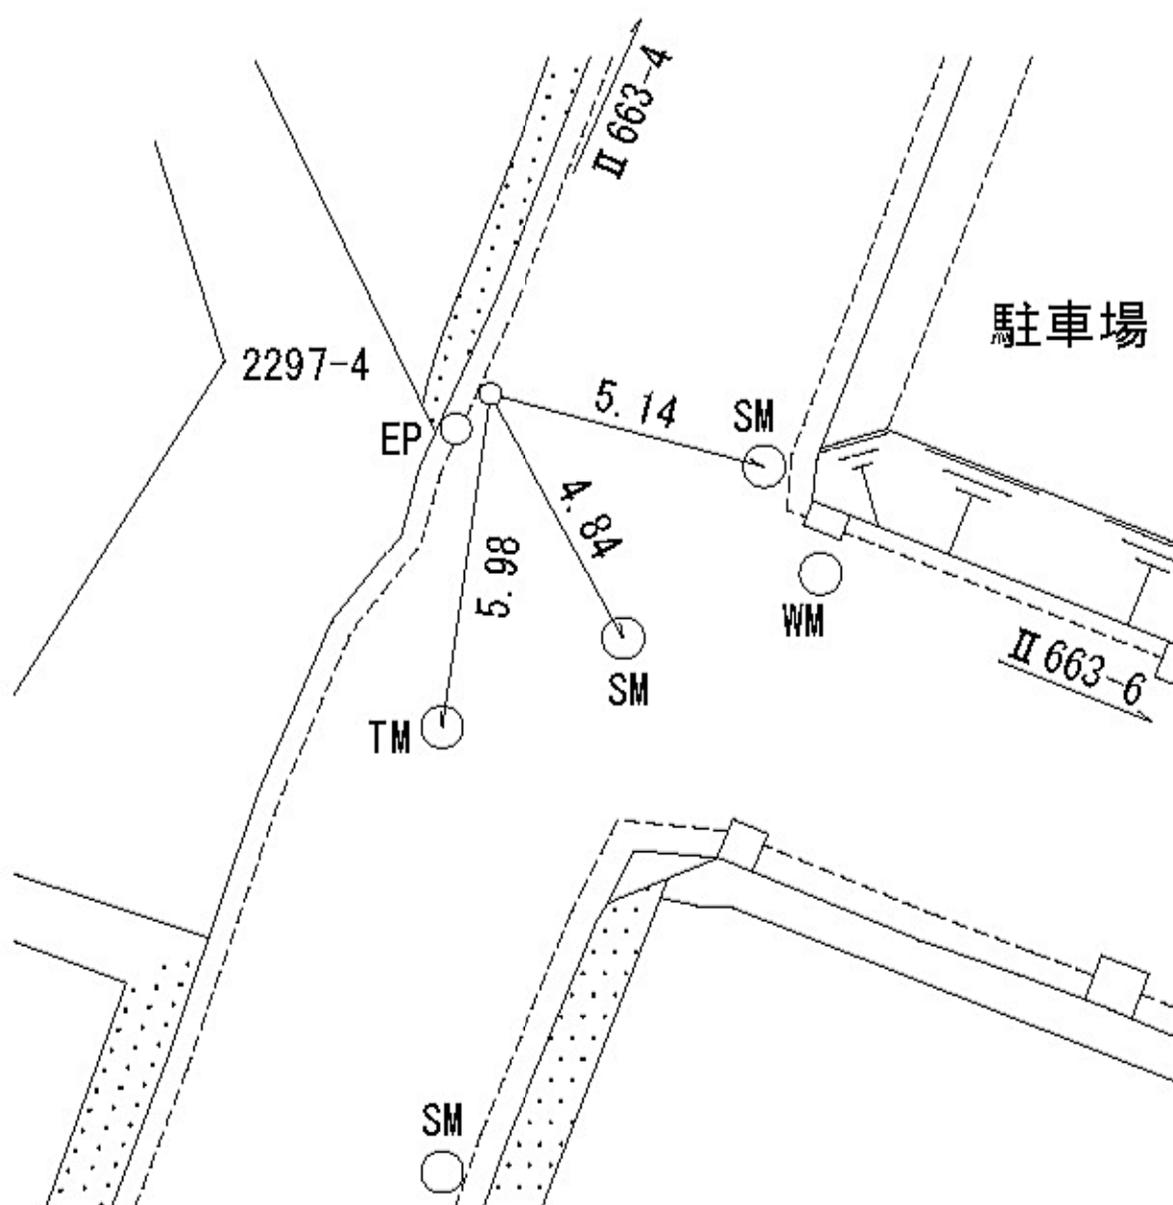

線番号

点番号

II 663

5

要

図

線
番
号

点
番
号

標 識 ノ 種 類

所 在 地

Ⅱ 663

7


金属標・鋌・木杭

横浜市都筑区川和町2188-22番地先

要

図

キザミ

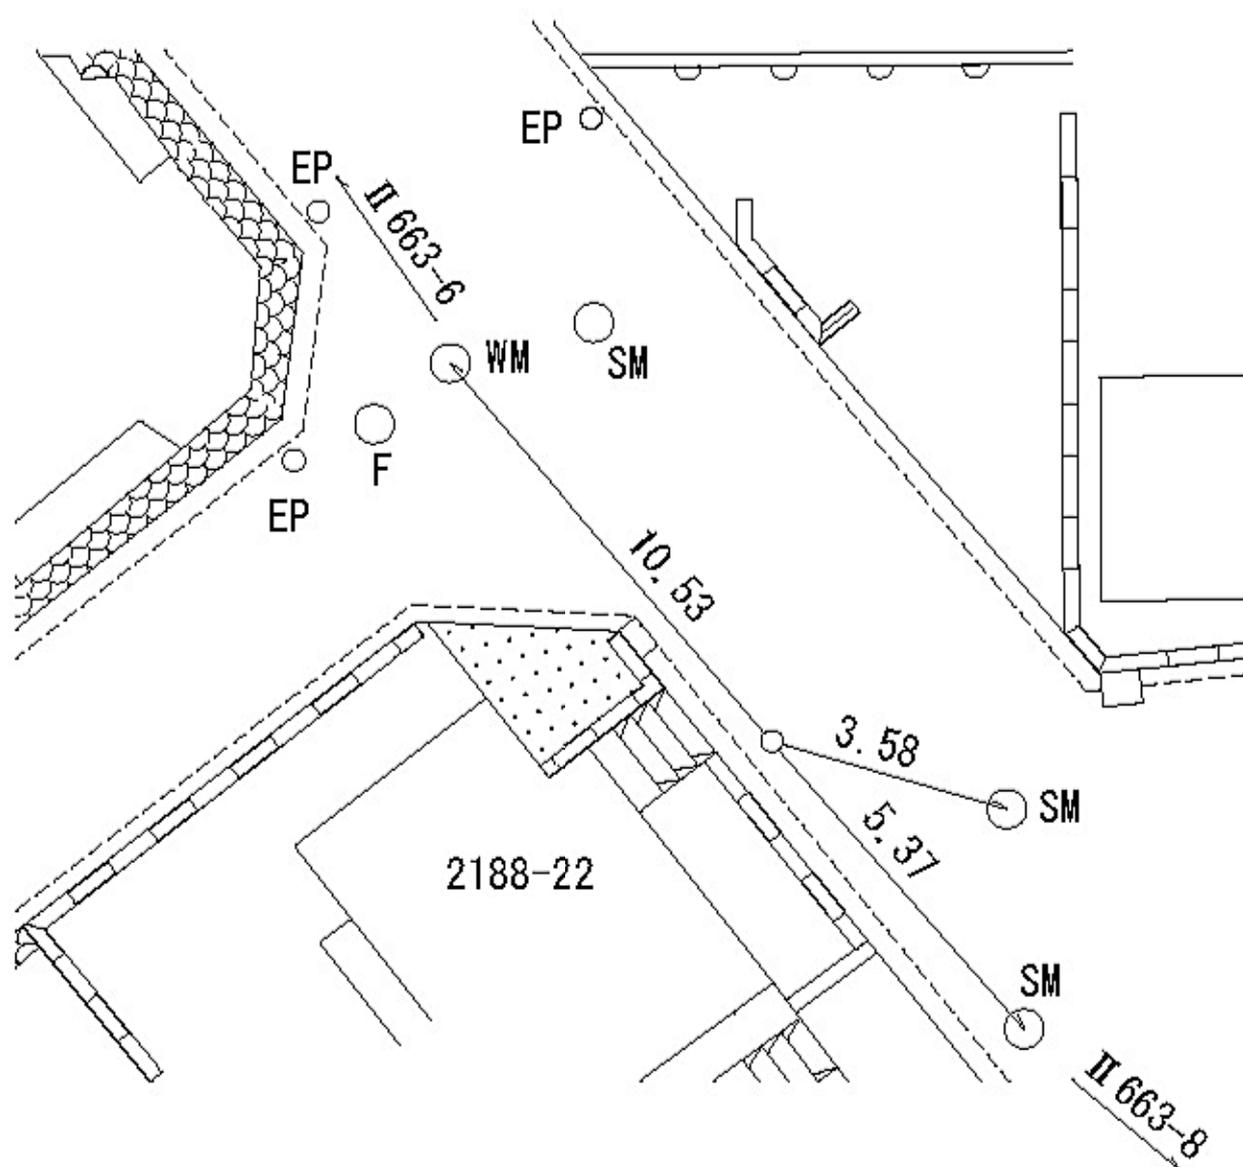

線
番
号

点
番
号

標 識 ノ 種 類

所 在 地

Ⅱ 663

8


金属標・鋸・木杭

要

図

キザミ

横浜市都筑区川和町2193-21番地先

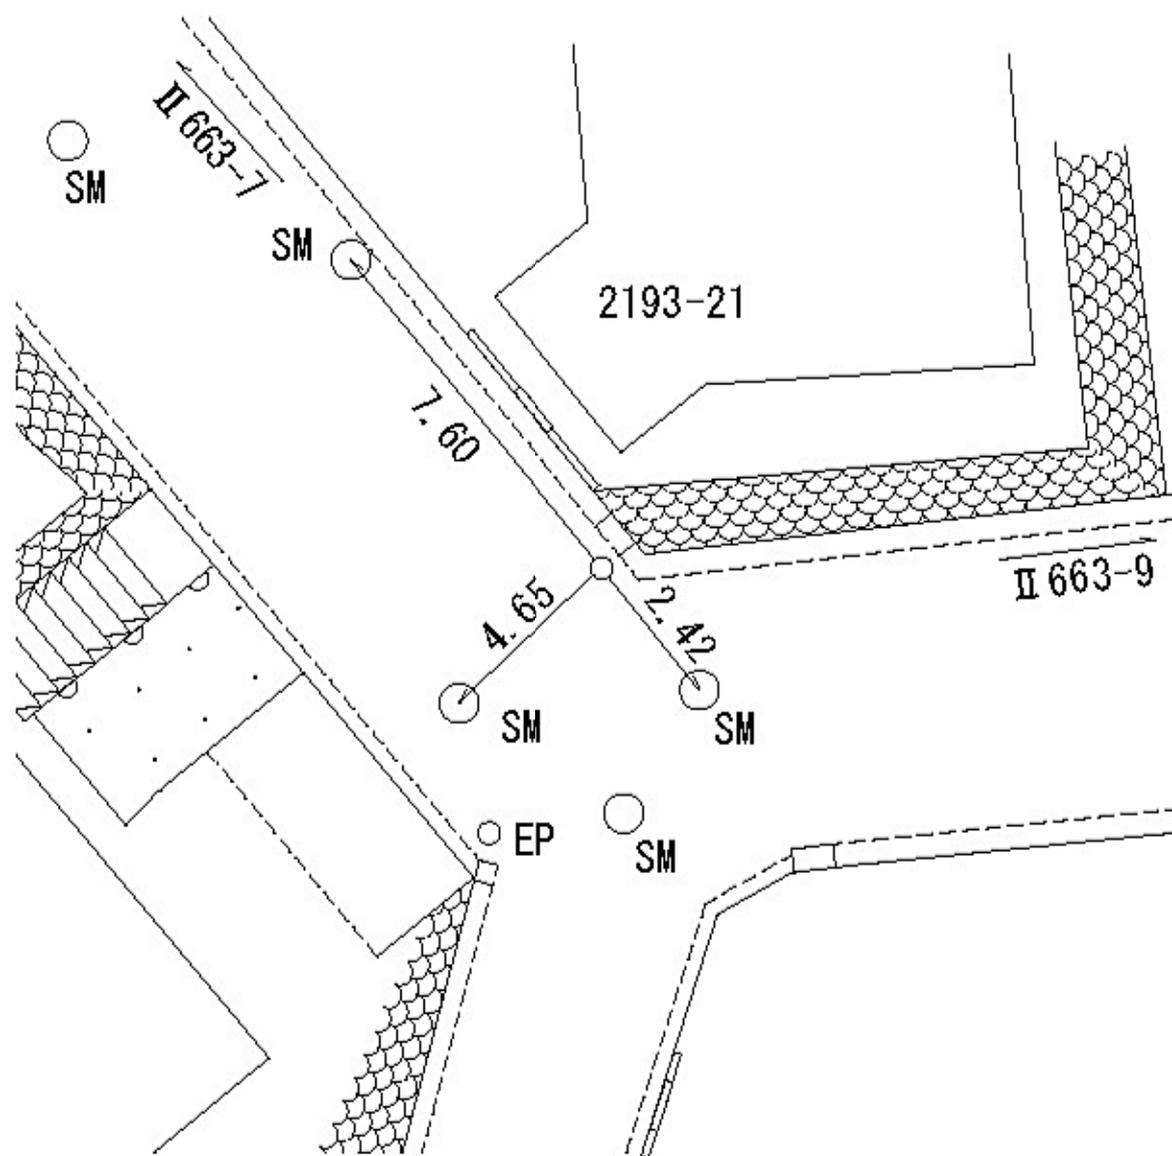

線
番
号

点
番
号

標 識 ノ 種 類

所 在 地

Ⅱ 663

9


金属標・鋌・木杭

横浜市都筑区川和町2205-9番地先

要

図

キザミ

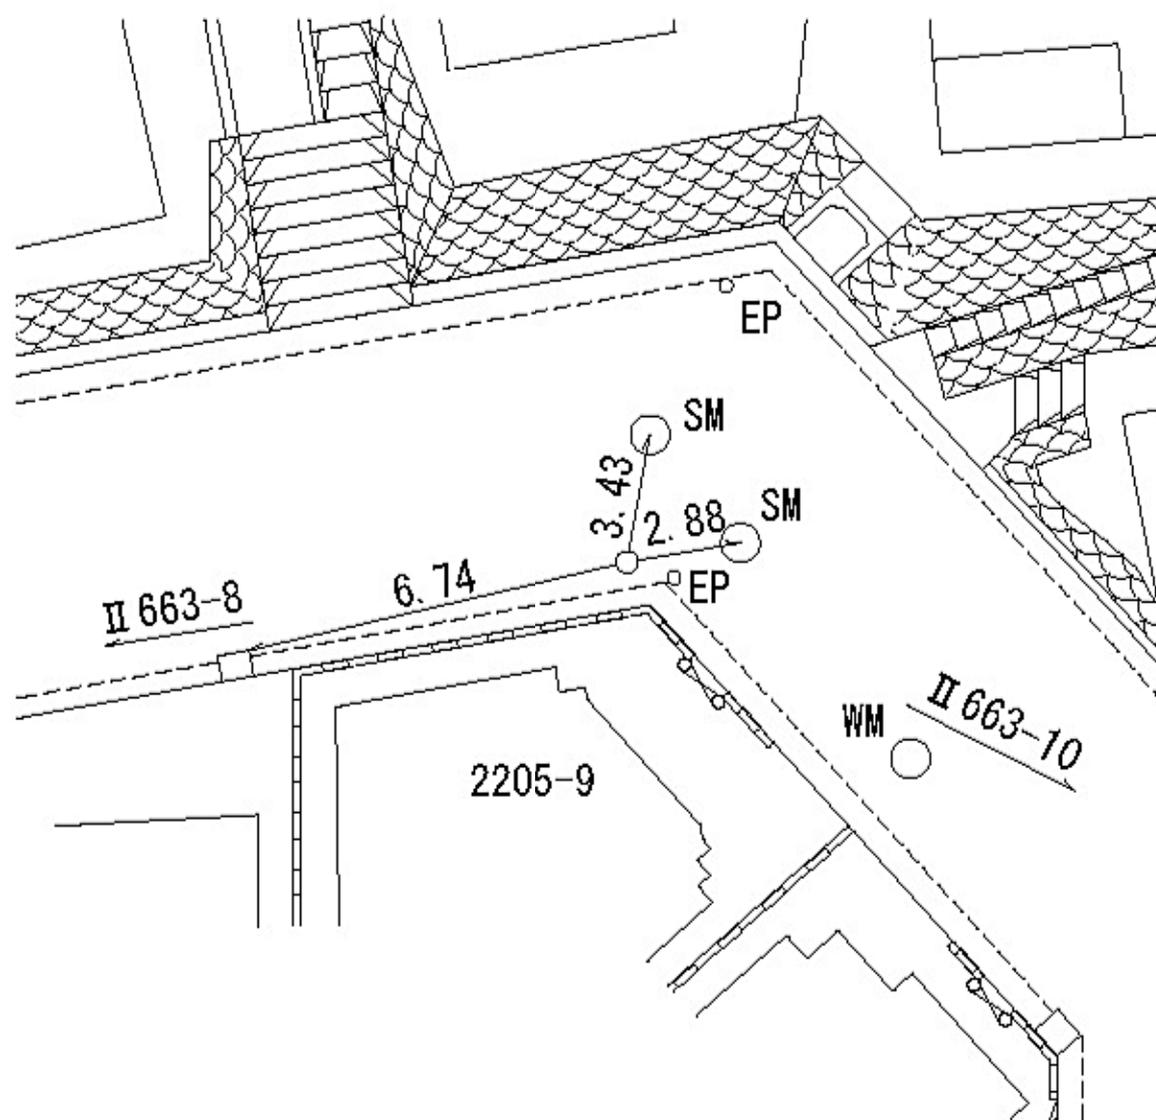

線
番
号

点
番
号

標 識 ノ 種 類

所 在 地

Ⅱ 663


10

金属標・鋸・木杭

横浜市都筑区川和町2154-4番地先

要 図

キザミ

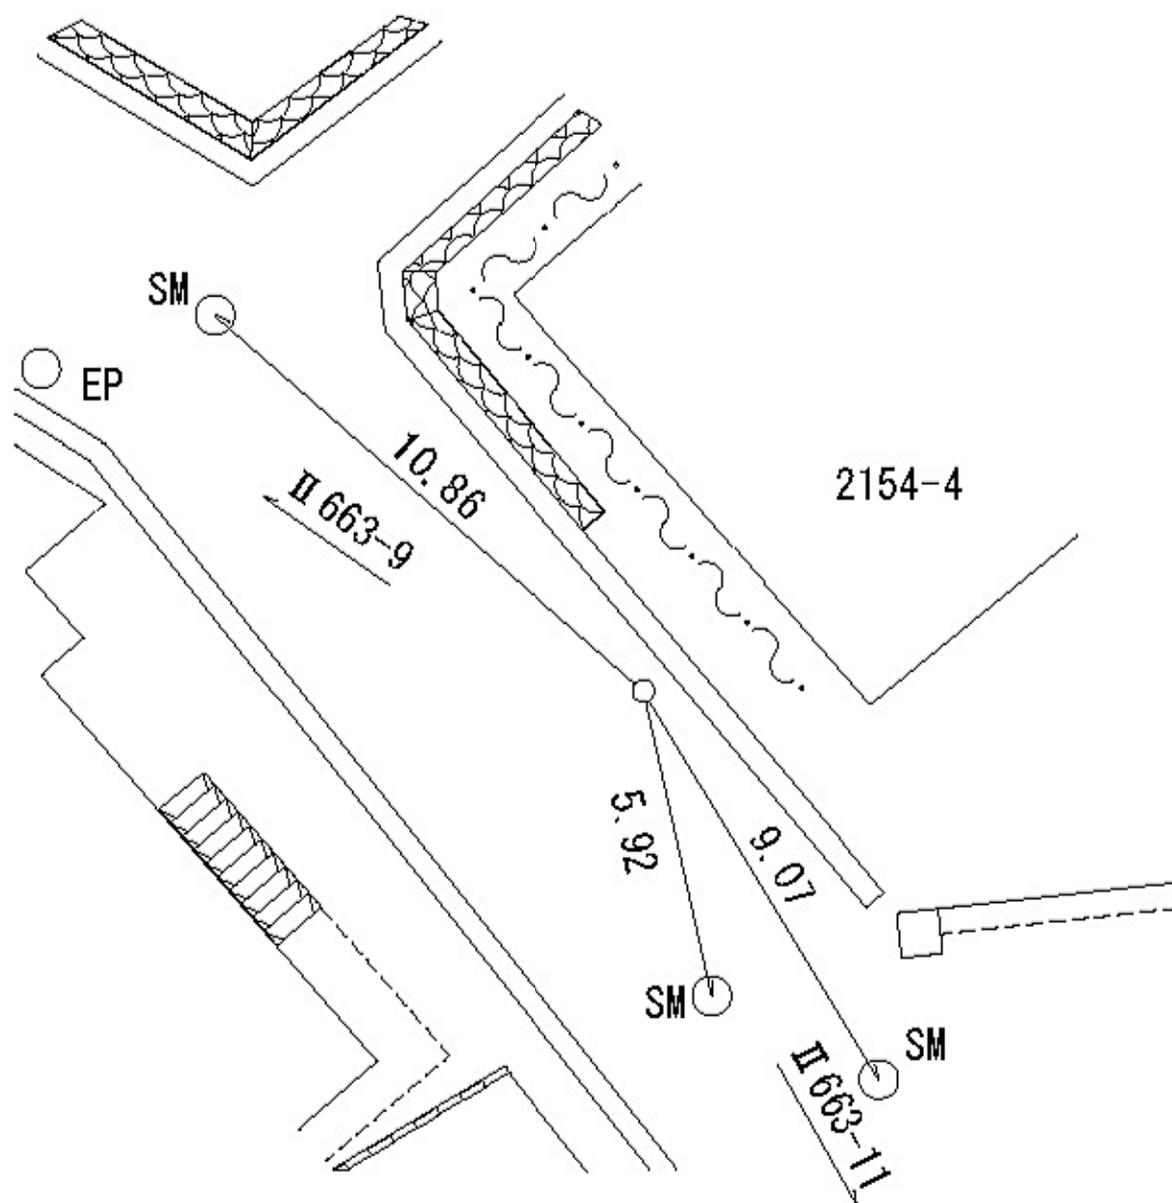

線
番
号

点
番
号

標 識 ノ 種 類

所 在 地

Ⅱ 663

11


金属標・鋌・木杭

要

図

キザミ

横浜市都筑区見花山4-14番地先

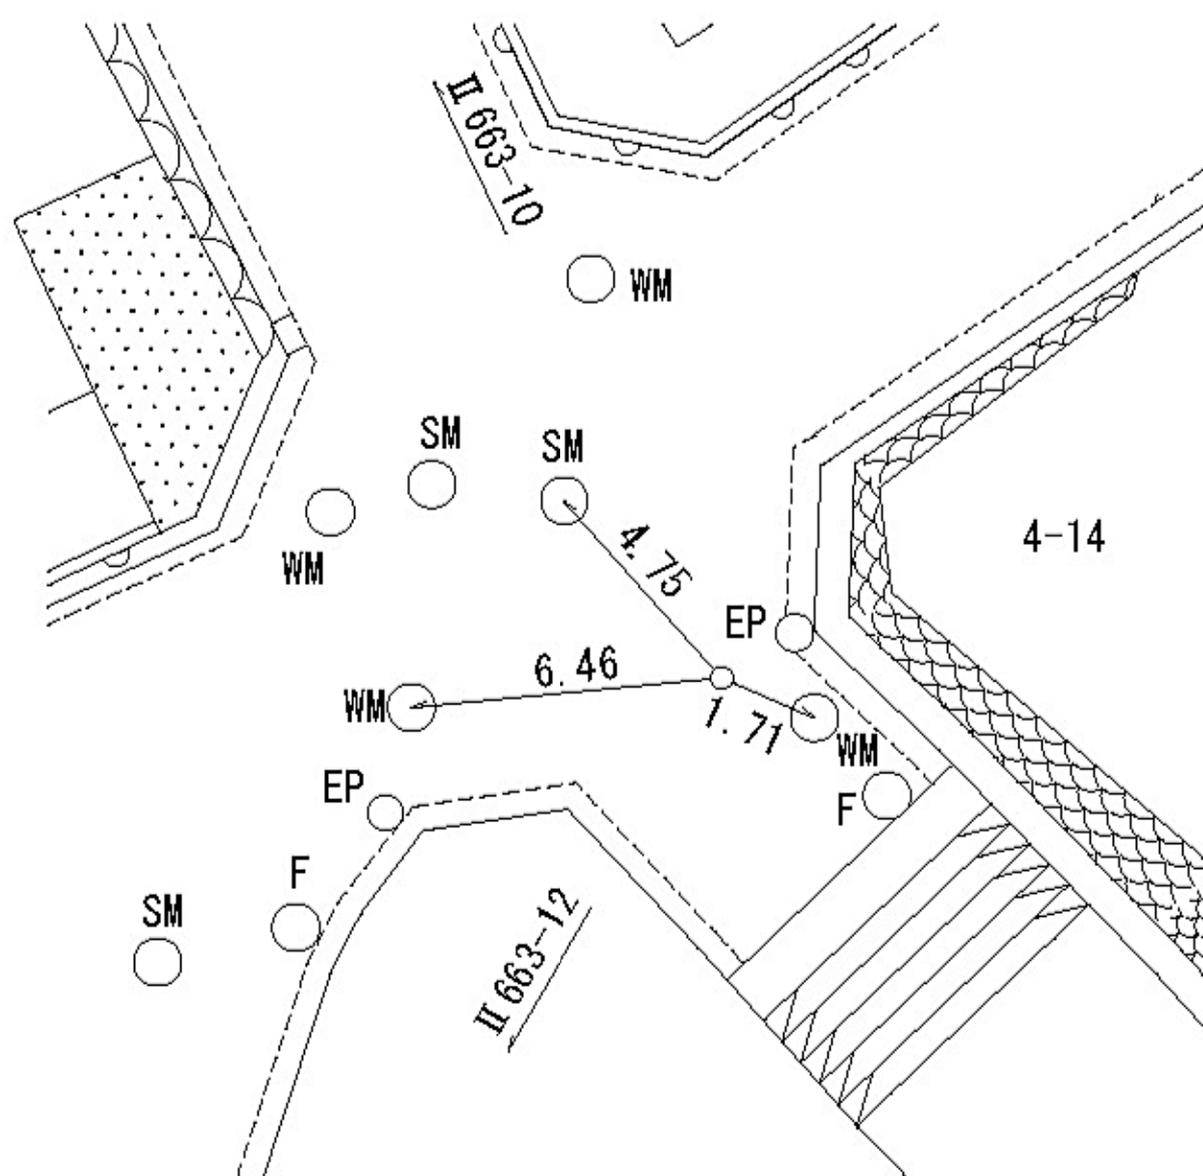

線
番
号

点
番
号

標 識 ノ 種 類

所 在 地

Ⅱ 663


12

金属標・鋌・木杭

要 図

キザミ

横浜市都筑区見花山4-8番地先

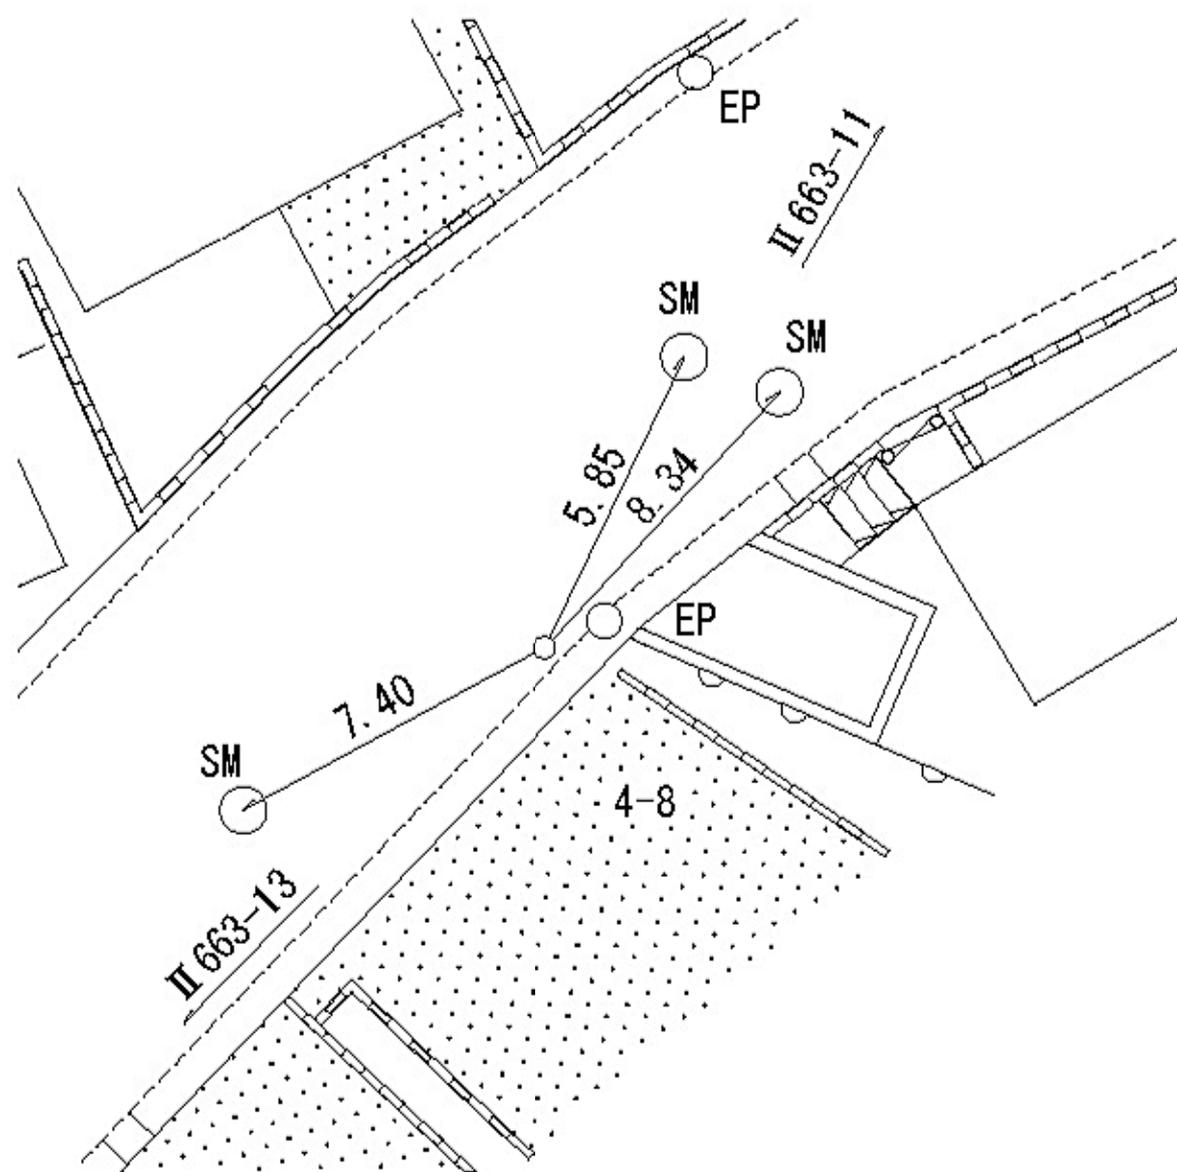

線
番
号

点
番
号

標 識 ノ 種 類

所 在 地

Ⅱ 663

13


金属標・鋌・木杭

要

図

キザミ

横浜市都筑区川和町1695-13番地先

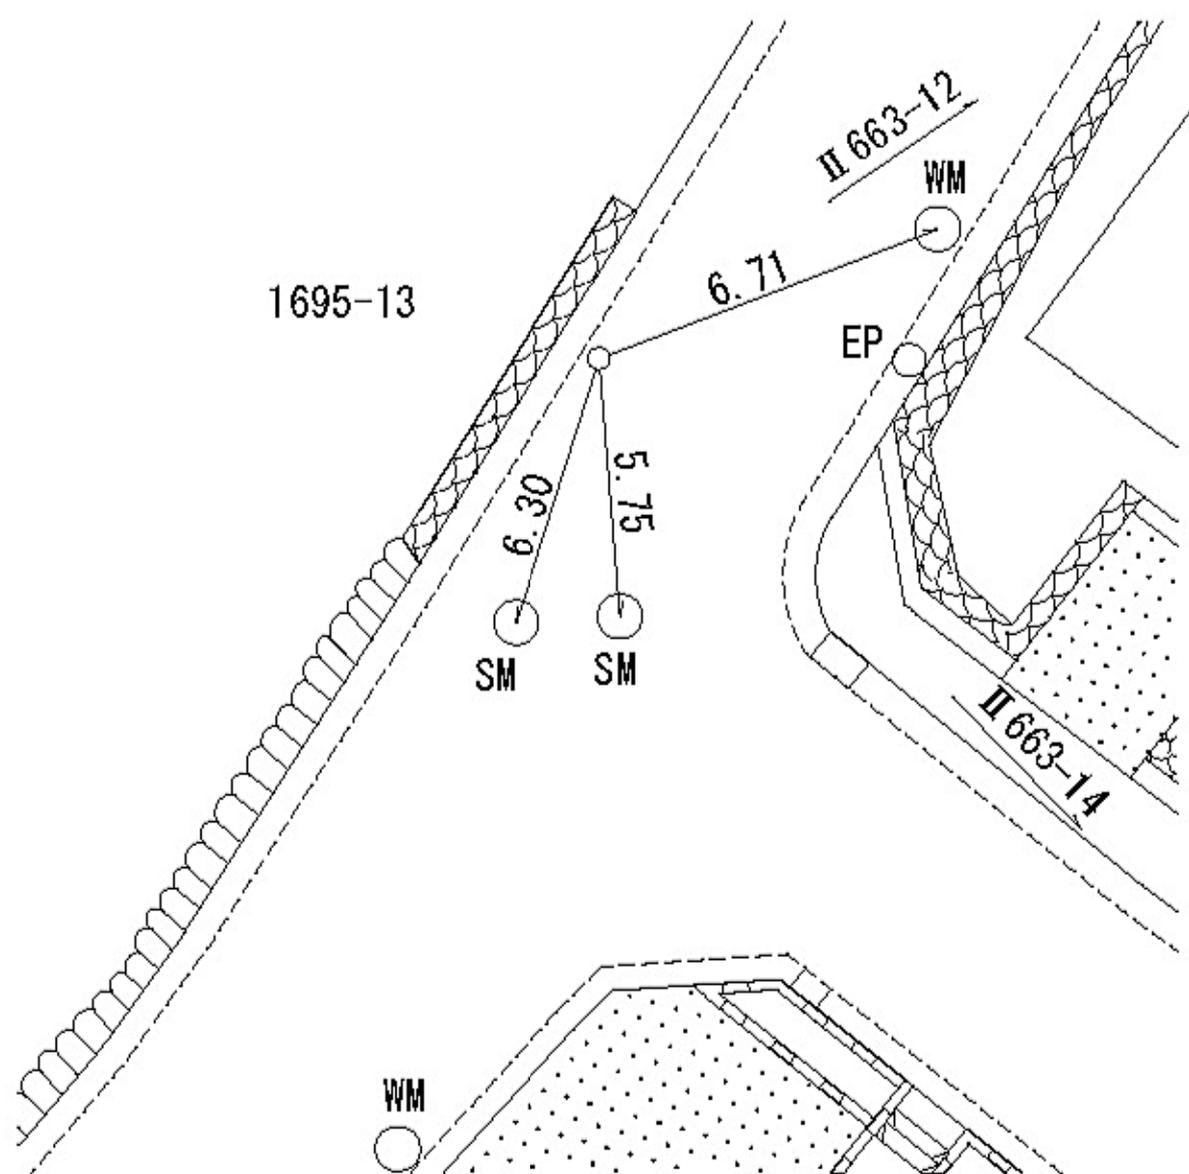

線
番
号

点
番
号

標 識 ノ 種 類

所 在 地

Ⅱ 663

14


金属標・鋌・木杭

横浜市都筑区川和町1744番地先

要

図

キザミ

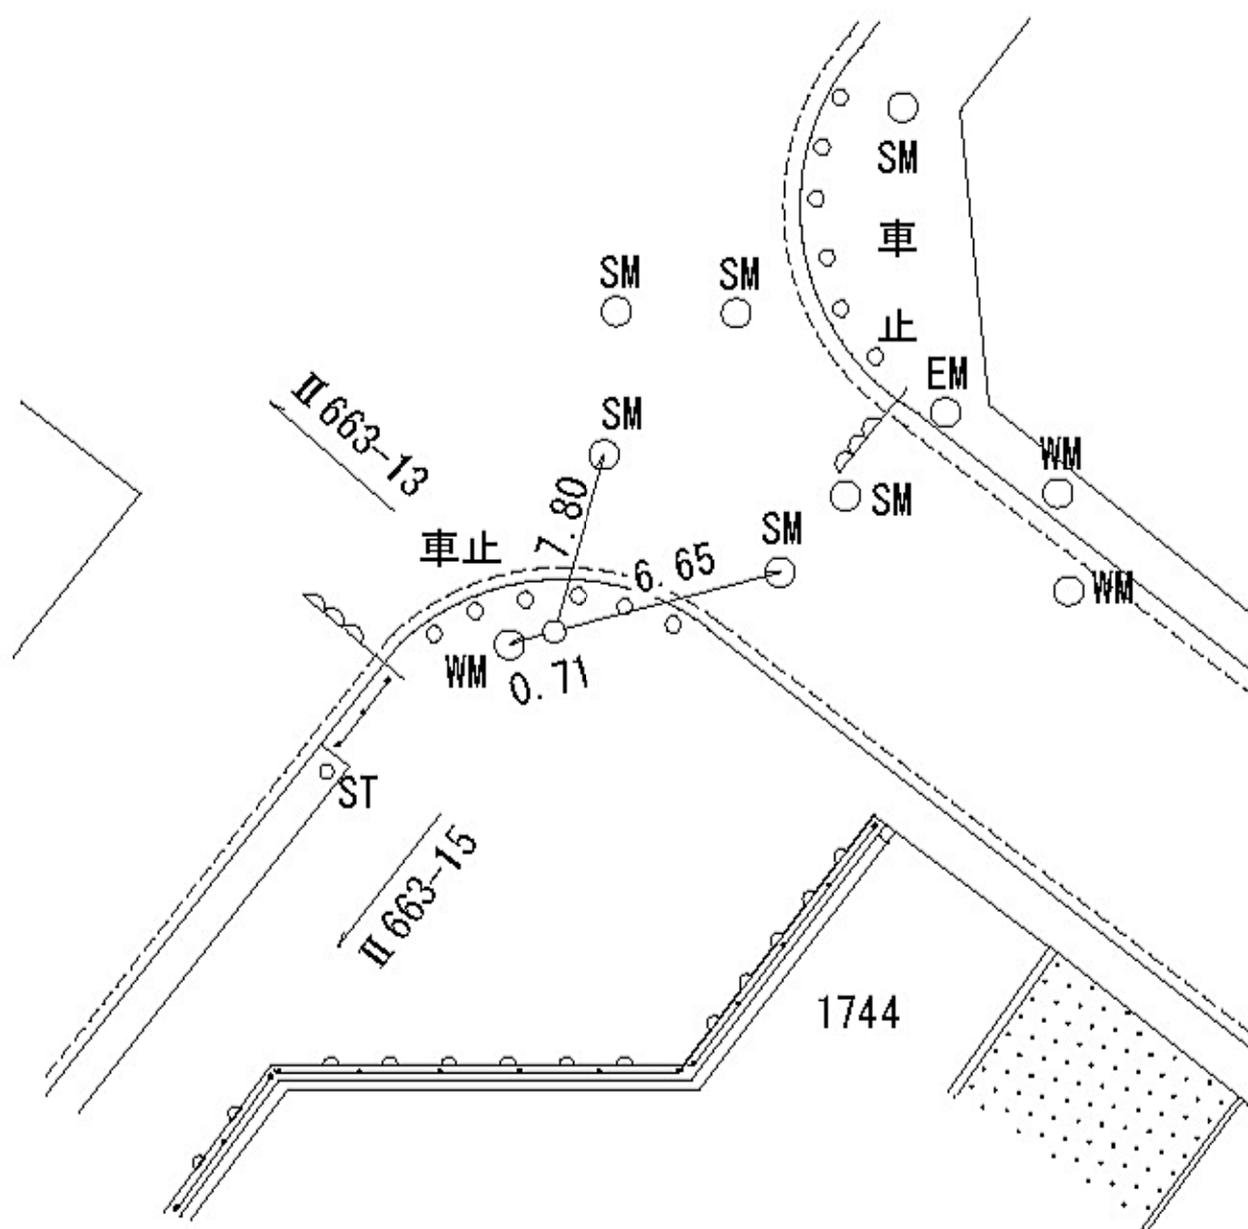

線
番
号

点
番
号

標 識 ノ 種 類

所 在 地

Ⅱ 663

16


金属標・鋸・木杭

横浜市都筑区川和町1266-2番地先

要

図

キザミ

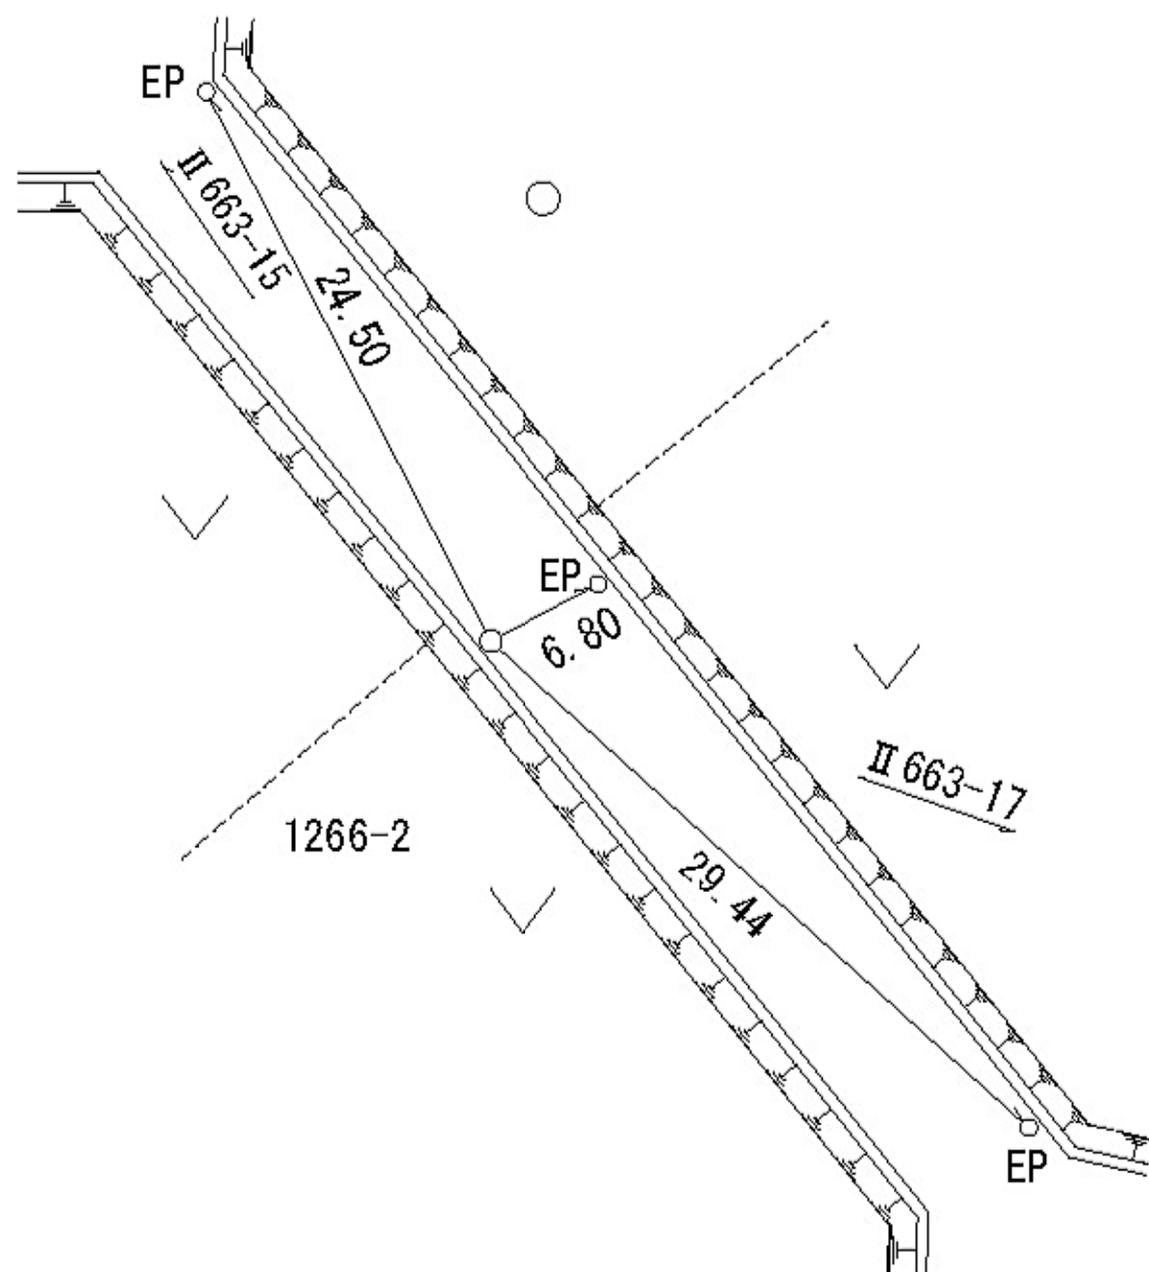

線番号	点番号	標識ノ種類	所在地
II 663	17	<div style="border: 1px solid black; border-radius: 50%; padding: 5px; display: inline-block;">金属標</div> ・鋌・木杭	横浜市都筑区川和町1879番地先
要 図		キザミ	
<p>Technical drawing showing a line with points and distances. The line is labeled II 663-16. Distances between points are 24.88, 6.98, and 30.14. A point is labeled 1879. A dashed line below is labeled II 663-18.</p>			

線
番
号

点
番
号

標 識 ノ 種 類

所 在 地

Ⅱ 663

18


金属標・鋌・木杭

横浜市都筑区川和台38-10番地先

要

図

キザミ

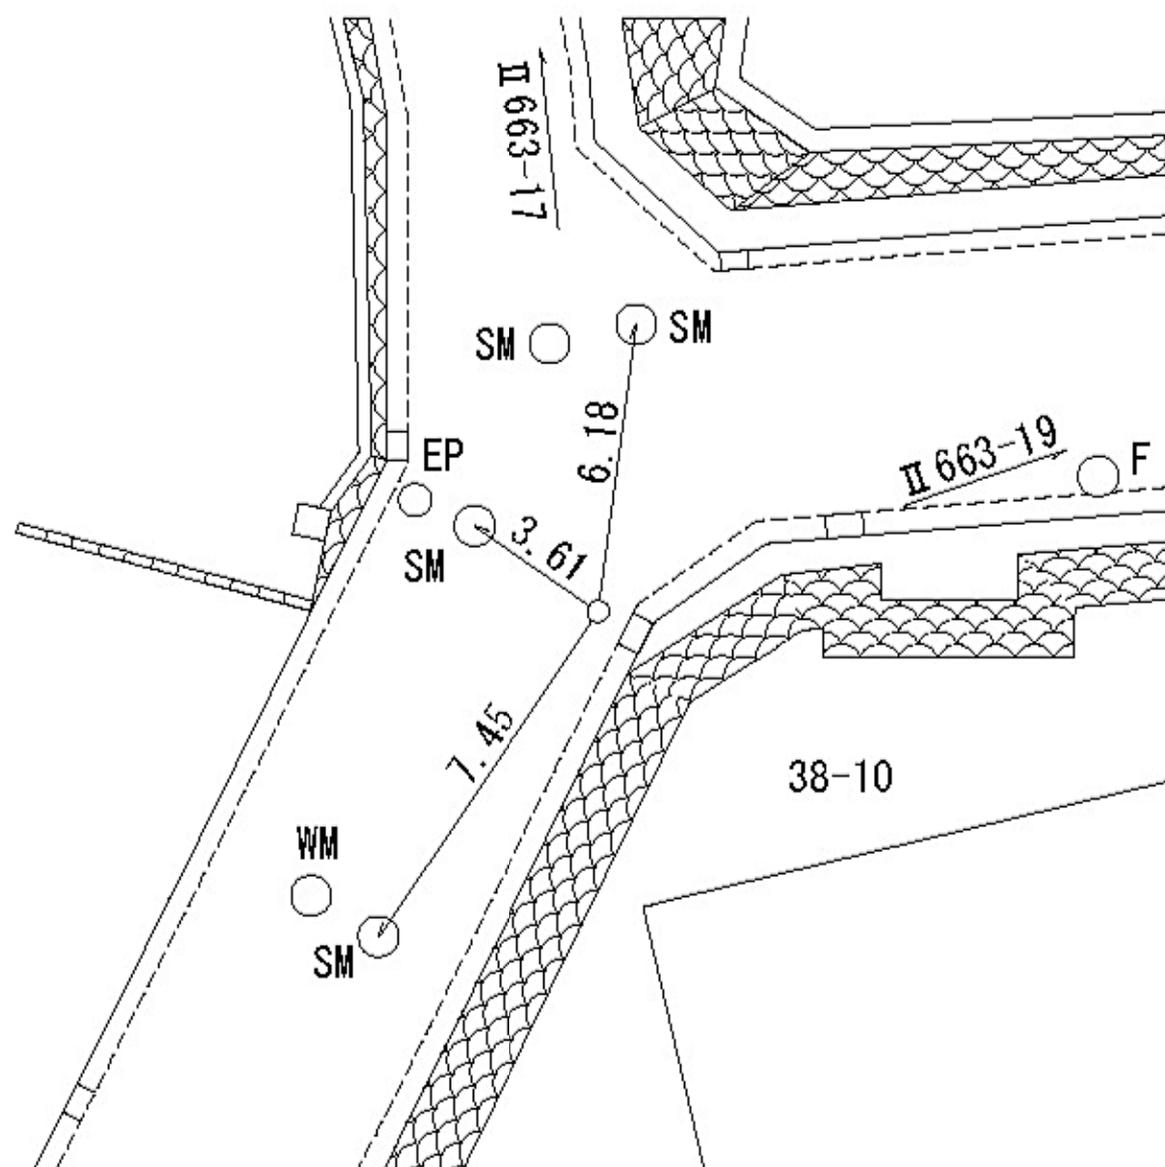

線
番
号

点
番
号

標 識 ノ 種 類

所 在 地

Ⅱ 663

19


金属標・鋌・木杭

横浜市都筑区川和台36-12番地先

要

図

キザミ

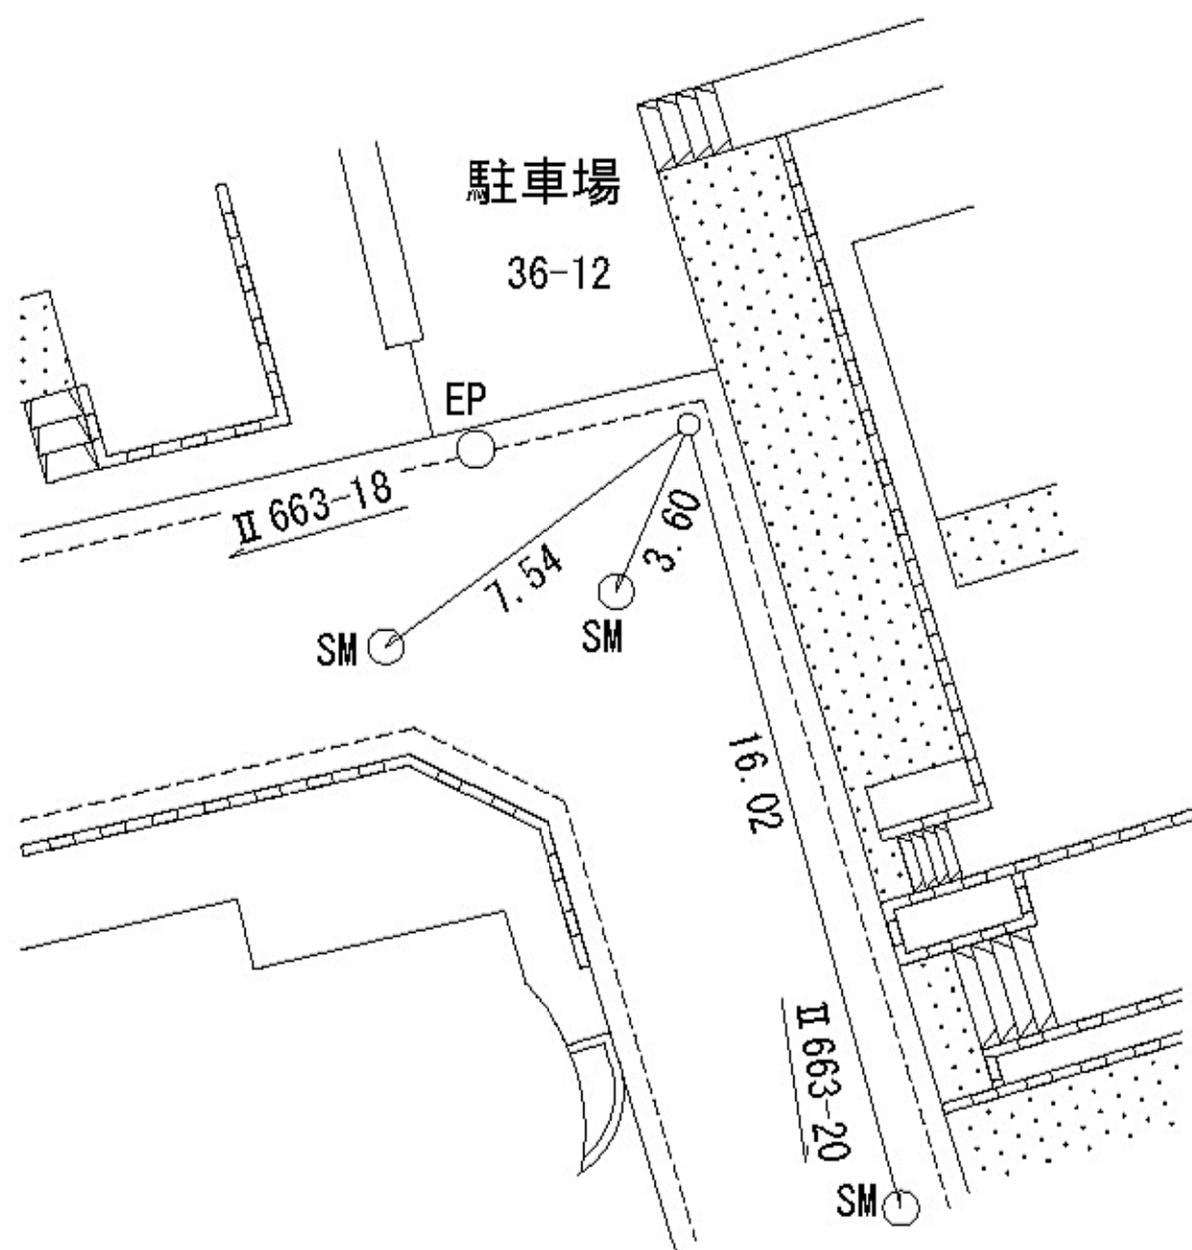

線
番
号

点
番
号

標 識 ノ 種 類

所 在 地

Ⅱ 663

20


金属標・鋌・木杭

横浜市都筑区川和台39-42番地先

要

図

キザミ

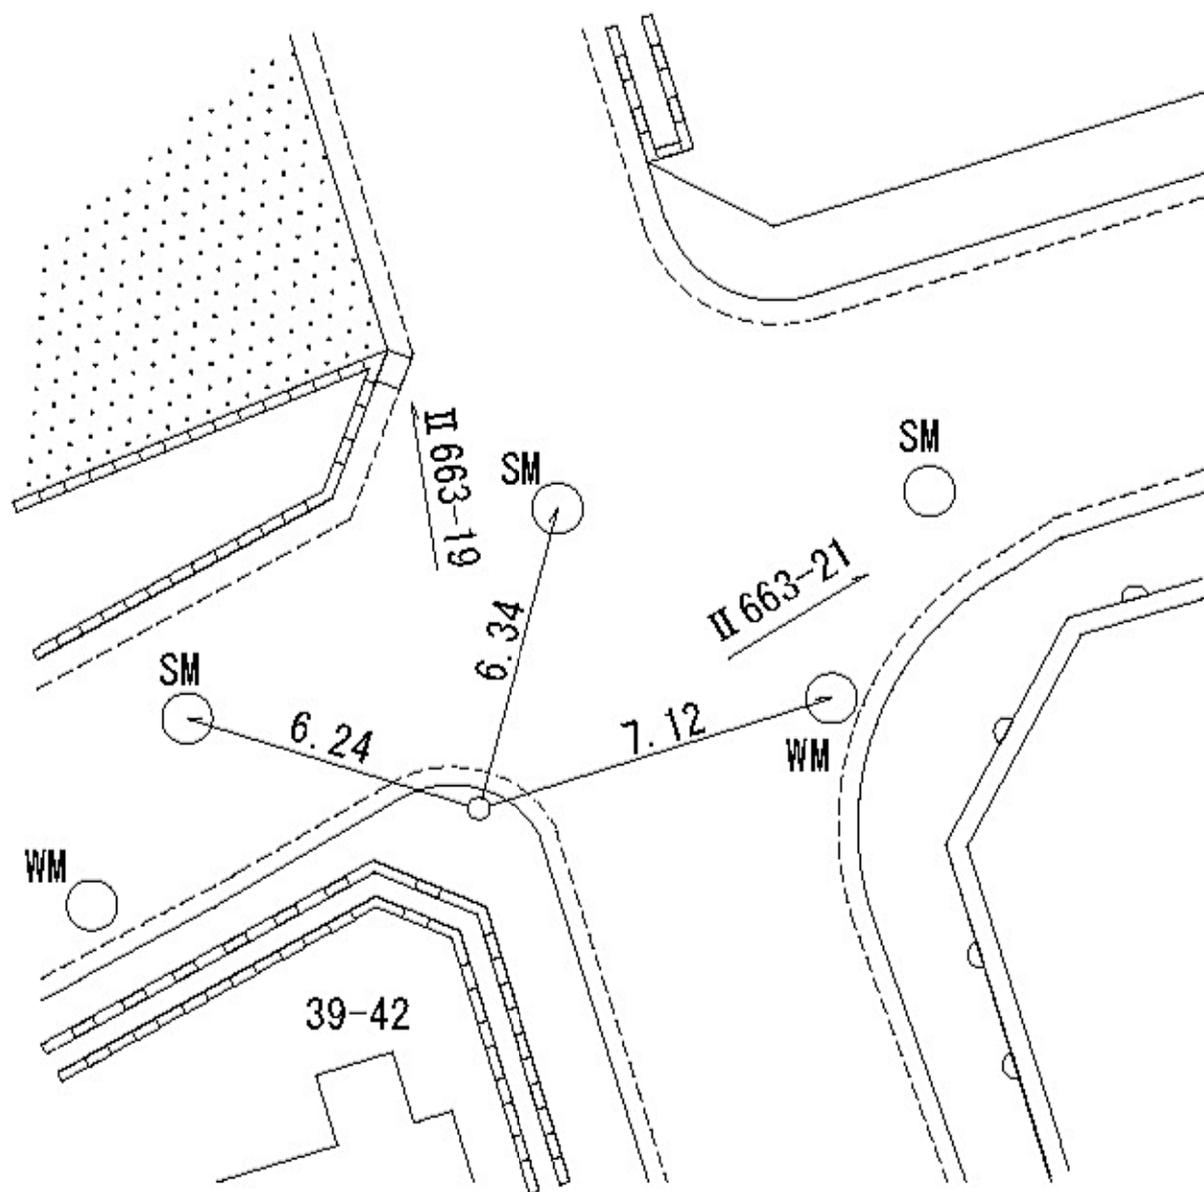

所在地

横浜市都筑区川和台21-4番地先

標識ノ種類

金属標・鋌・木杭

キザミ

線番号


II 663

点番号

21

要

図

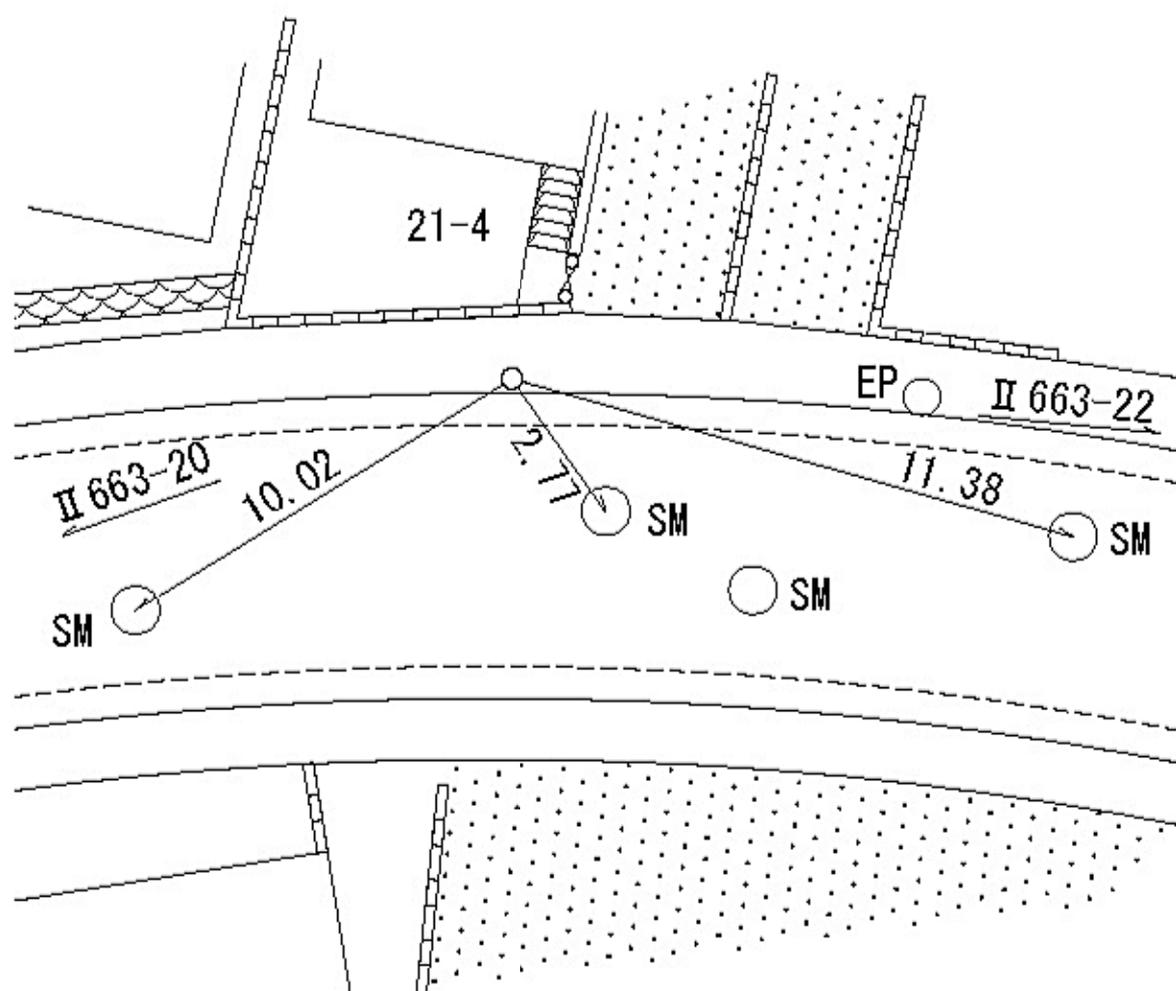

所在地

横浜市都筑区加賀原一丁目5番地先

標識ノ種類

金属標・鋌・木杭

キザミ

線番号


II 663

点番号

23

要

図

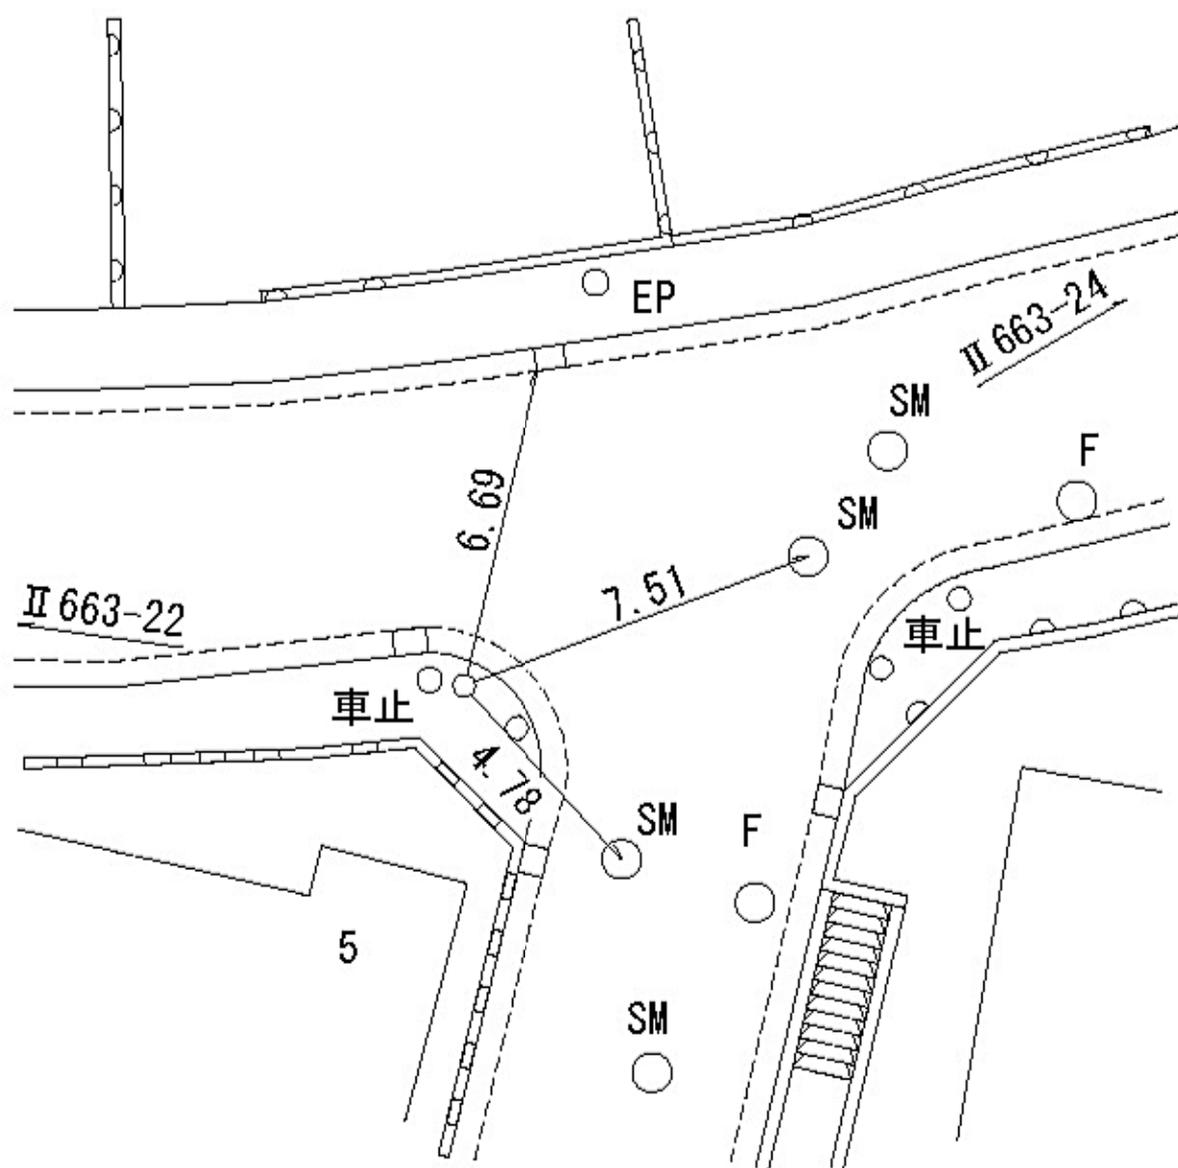

線
番
号

点
番
号

標 識 ノ 種 類

所 在 地

Ⅱ 663


24

金属標・鋌・木杭

横浜市都筑区加賀原一丁目1-73番地先

要 図

キザミ

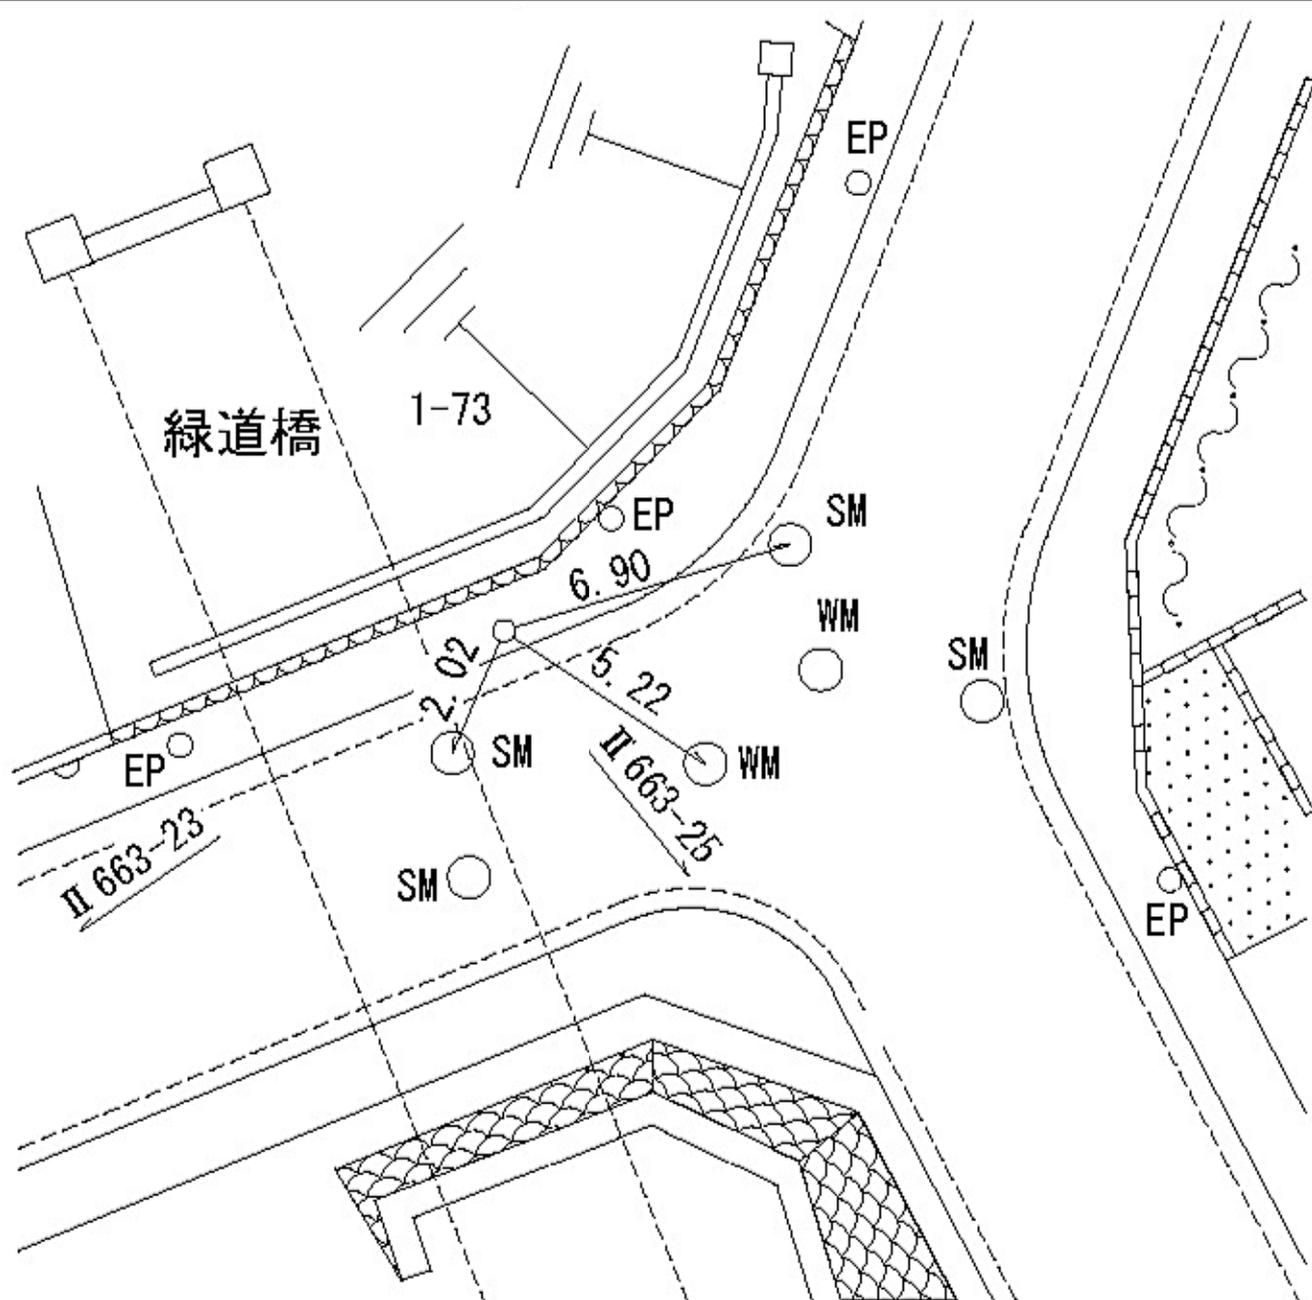

線
番
号

点
番
号

標 識 ノ 種 類

所 在 地

Ⅱ 663

25

金属標・鋸・木杭


横浜市都筑区加賀原一丁目2-15番地先

要

図

キザミ

月出松公園

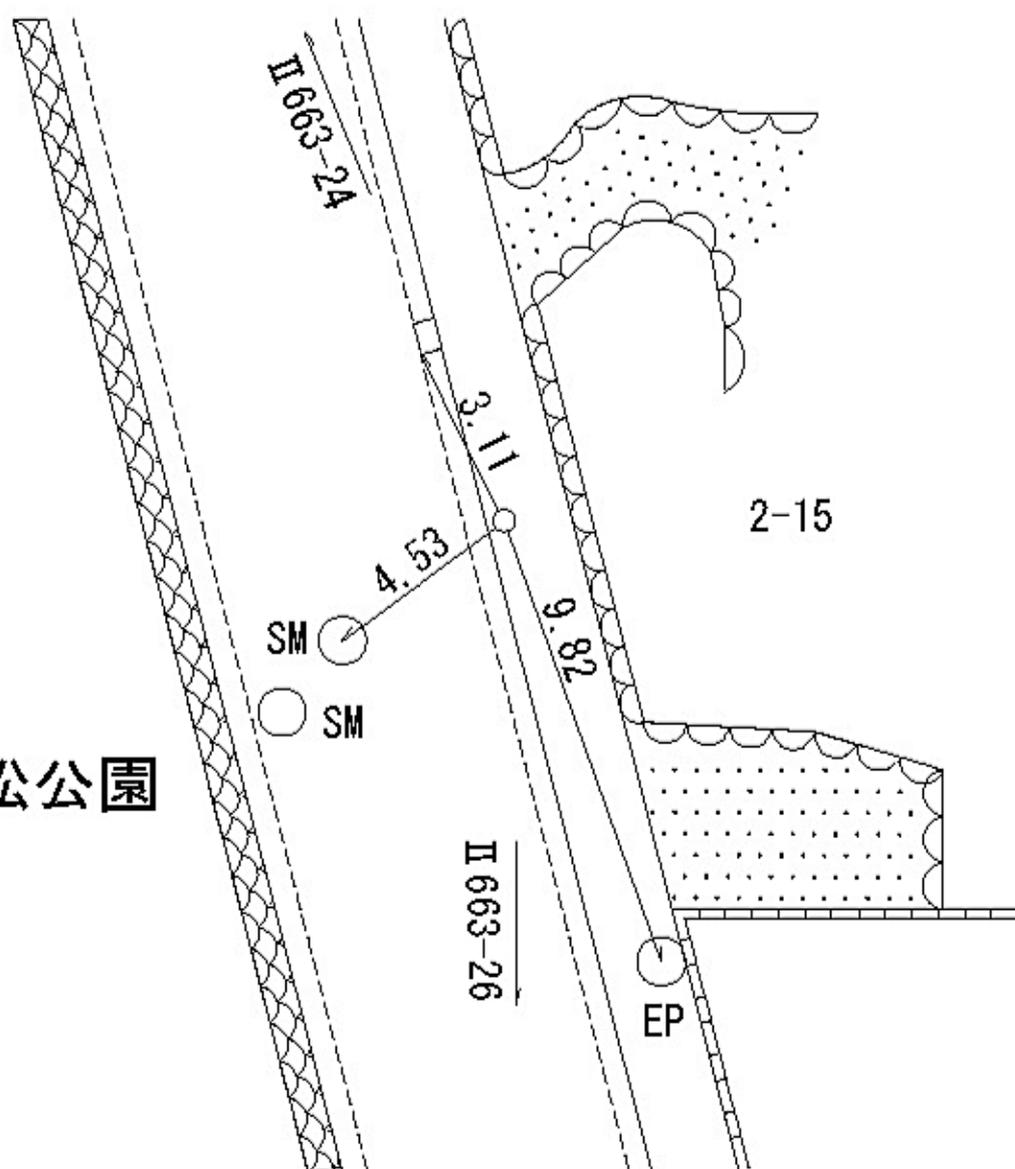

線
番
号

点
番
号

標 識 ノ 種 類

所 在 地

Ⅱ 663


26

金属標・鋸・木杭

横浜市都筑区加賀原一丁目28-2番地先

要 図

キザミ

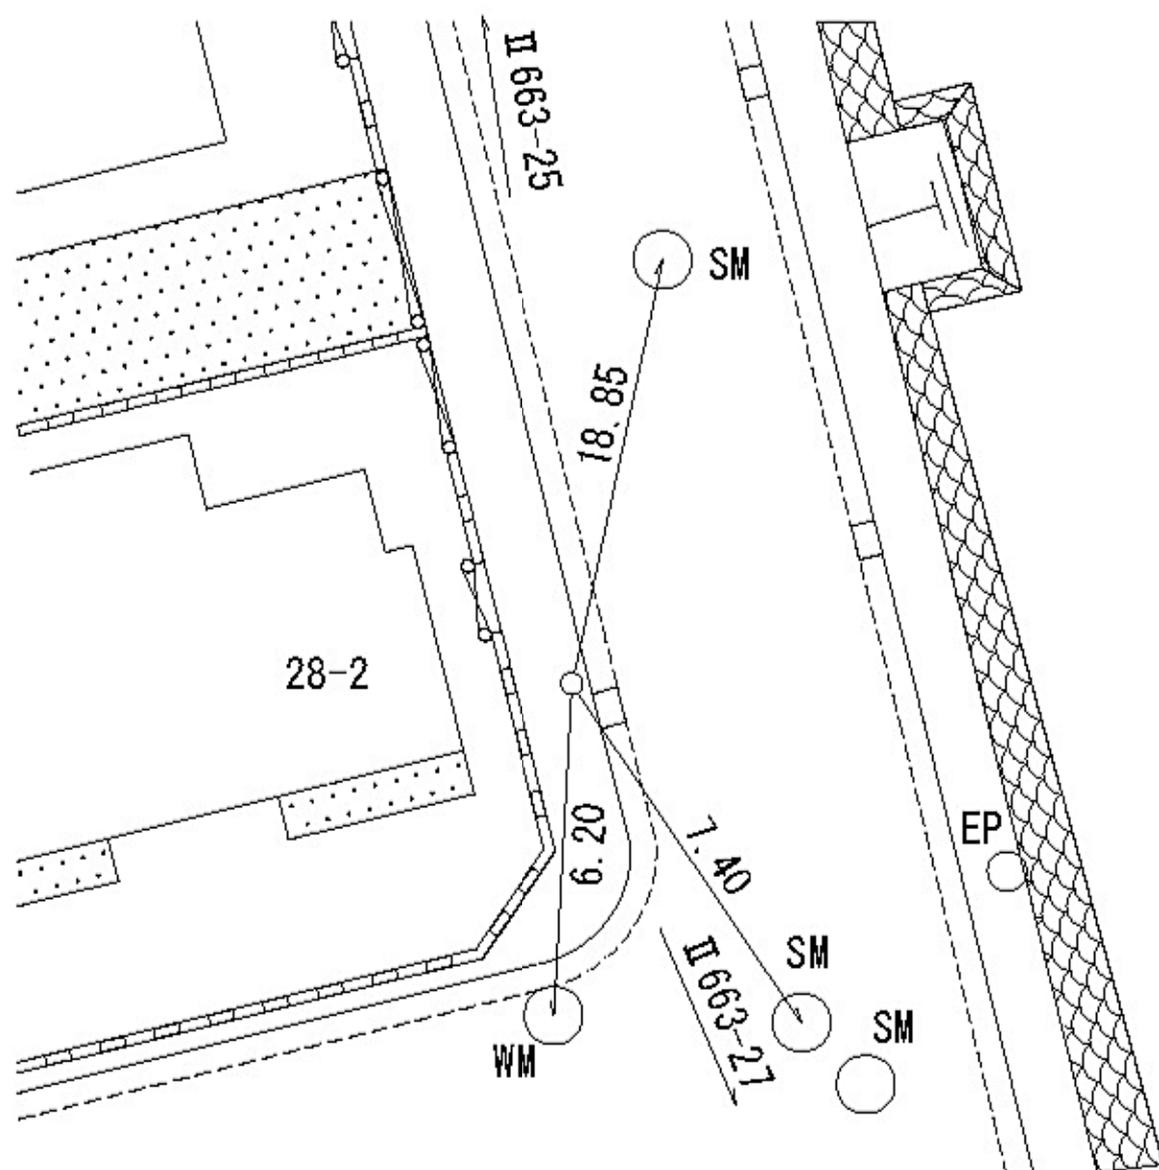

線
番
号

点
番
号

標 識 ノ 種 類

所 在 地

Ⅱ 663

27


金属標・鋸・木杭

横浜市都筑区加賀原一丁目32-1番地先

要

図

キザミ

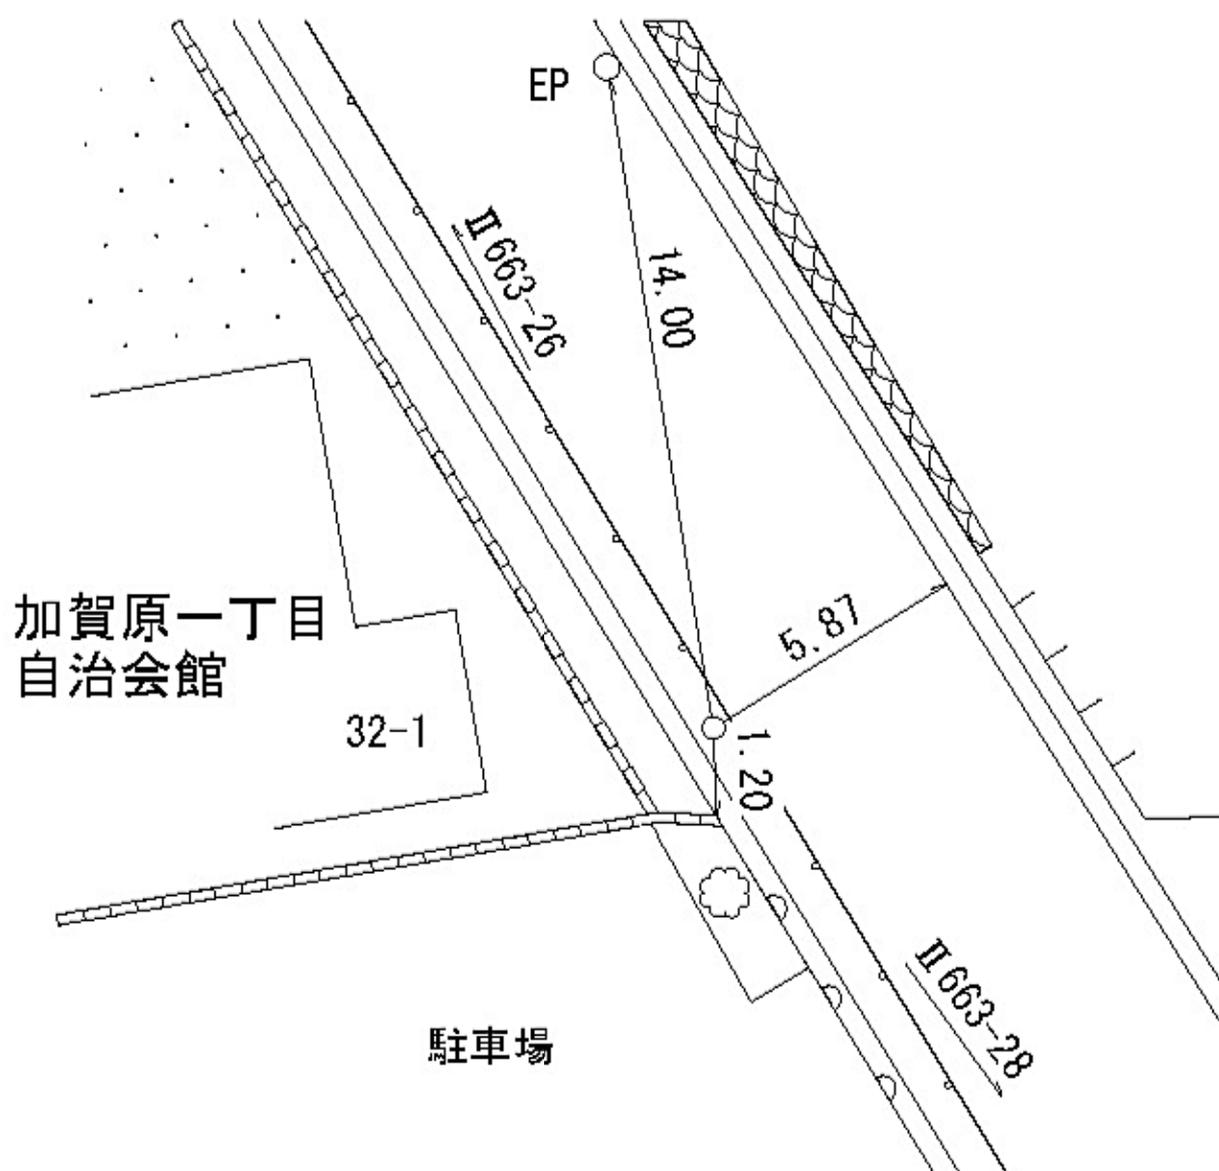

所在地

横浜市都筑区加賀原一丁目32-9番地先

標識ノ種類

金属標・鋸・木杭

キザミ

線番号


II 663

点番号

28

要

図

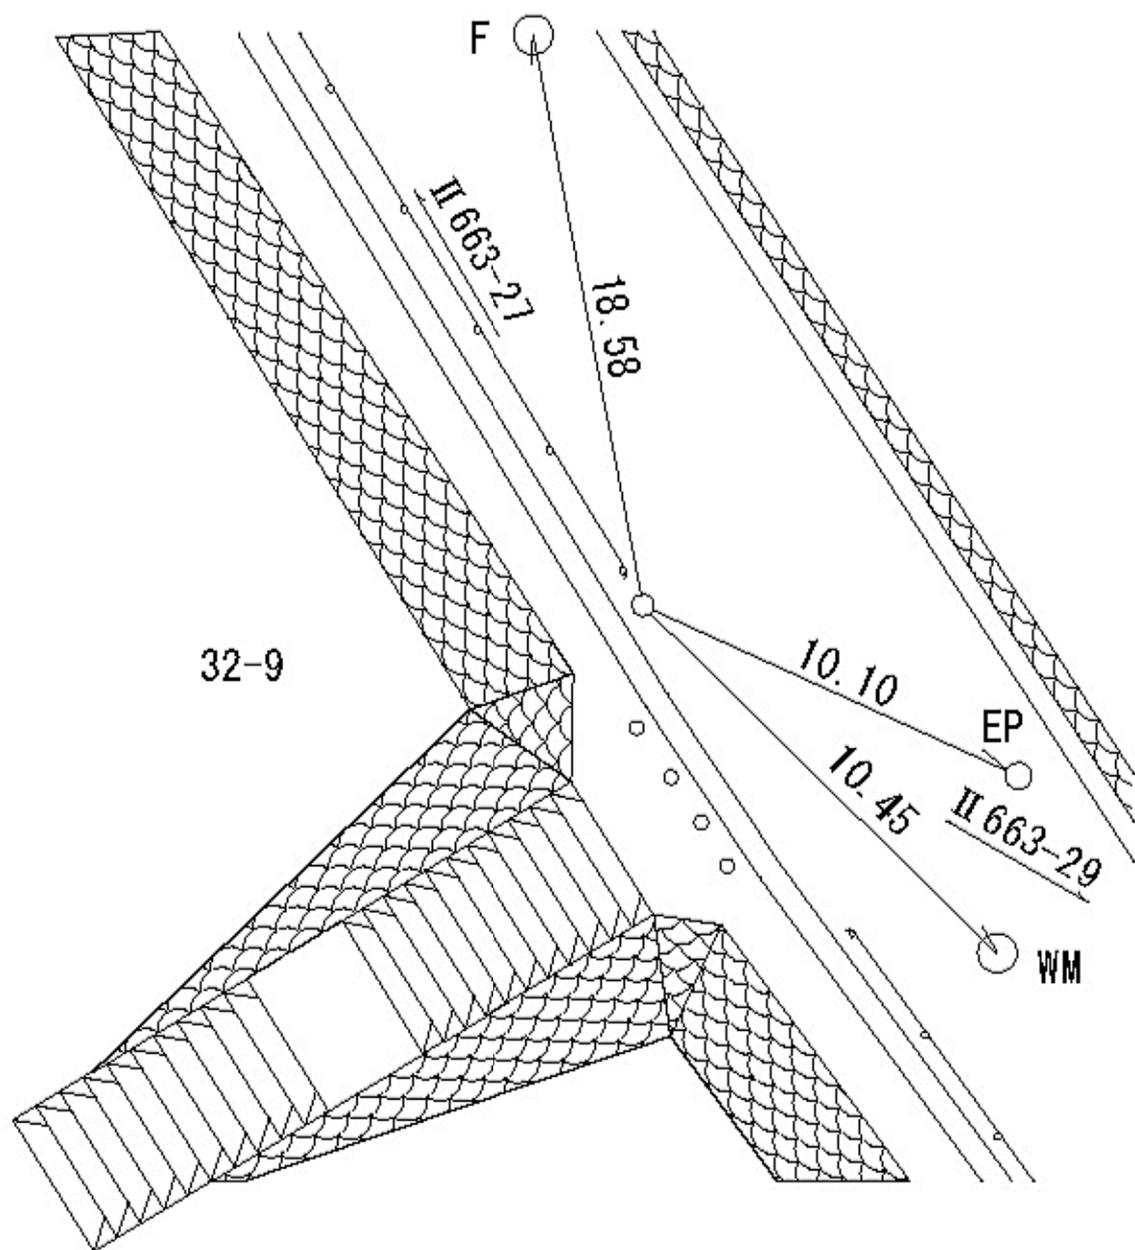

所在地

横浜市都筑池辺町1062-1番地先

標識ノ種類

金属標・鋌・木杭

キザミ

線番号


II 663

点番号

29

要

図

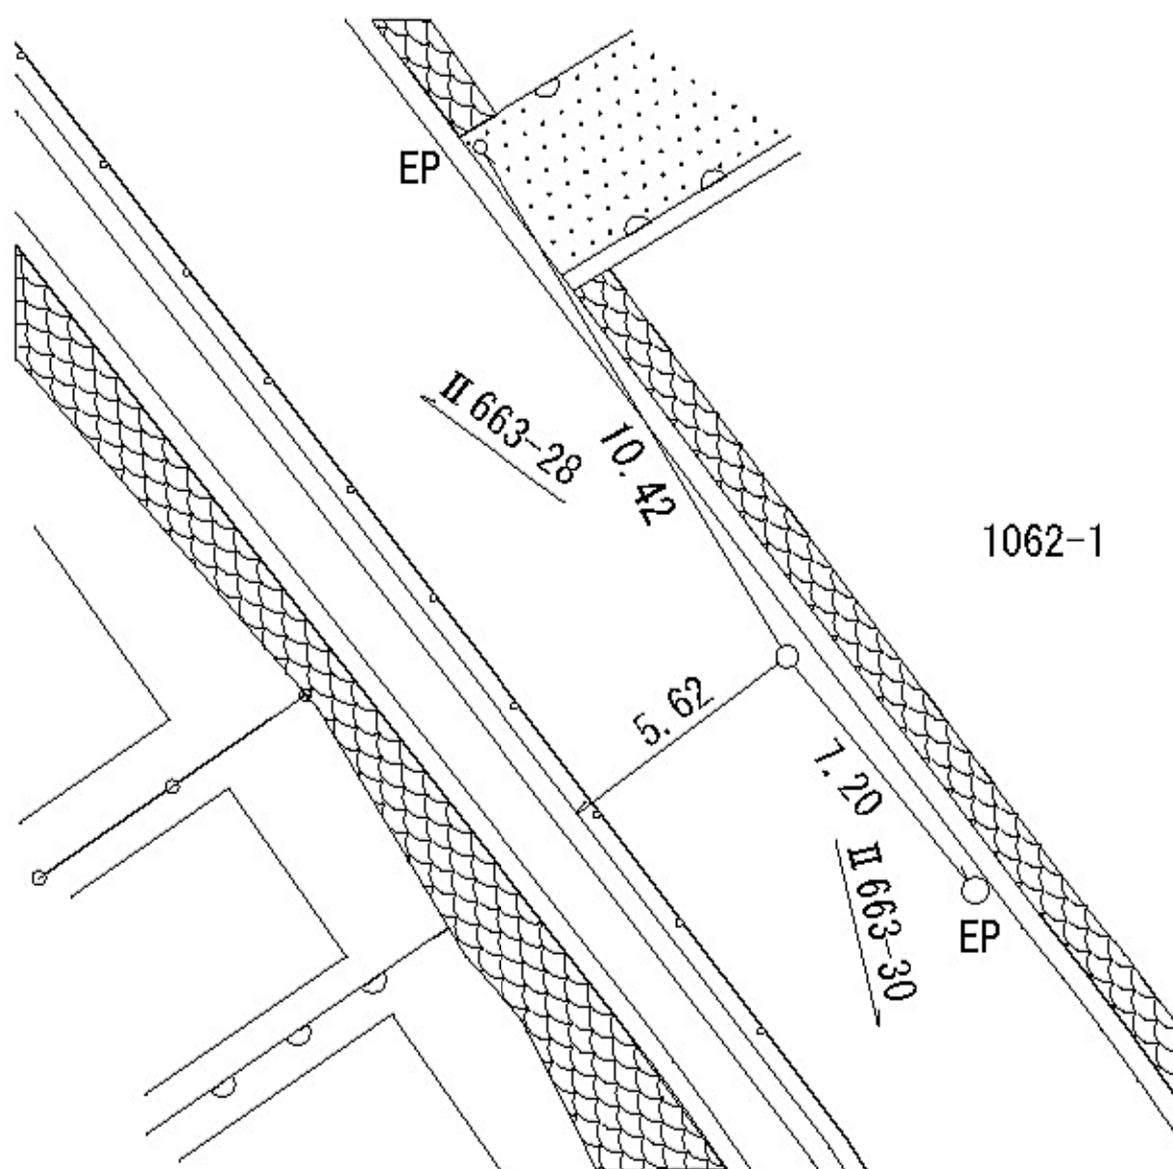

線
番
号

点
番
号

標 識 ノ 種 類

所 在 地

Ⅱ 663


30

金属標・鋌・木杭

要 図

キザミ

横浜市都筑区加賀原一丁目41-4番地先

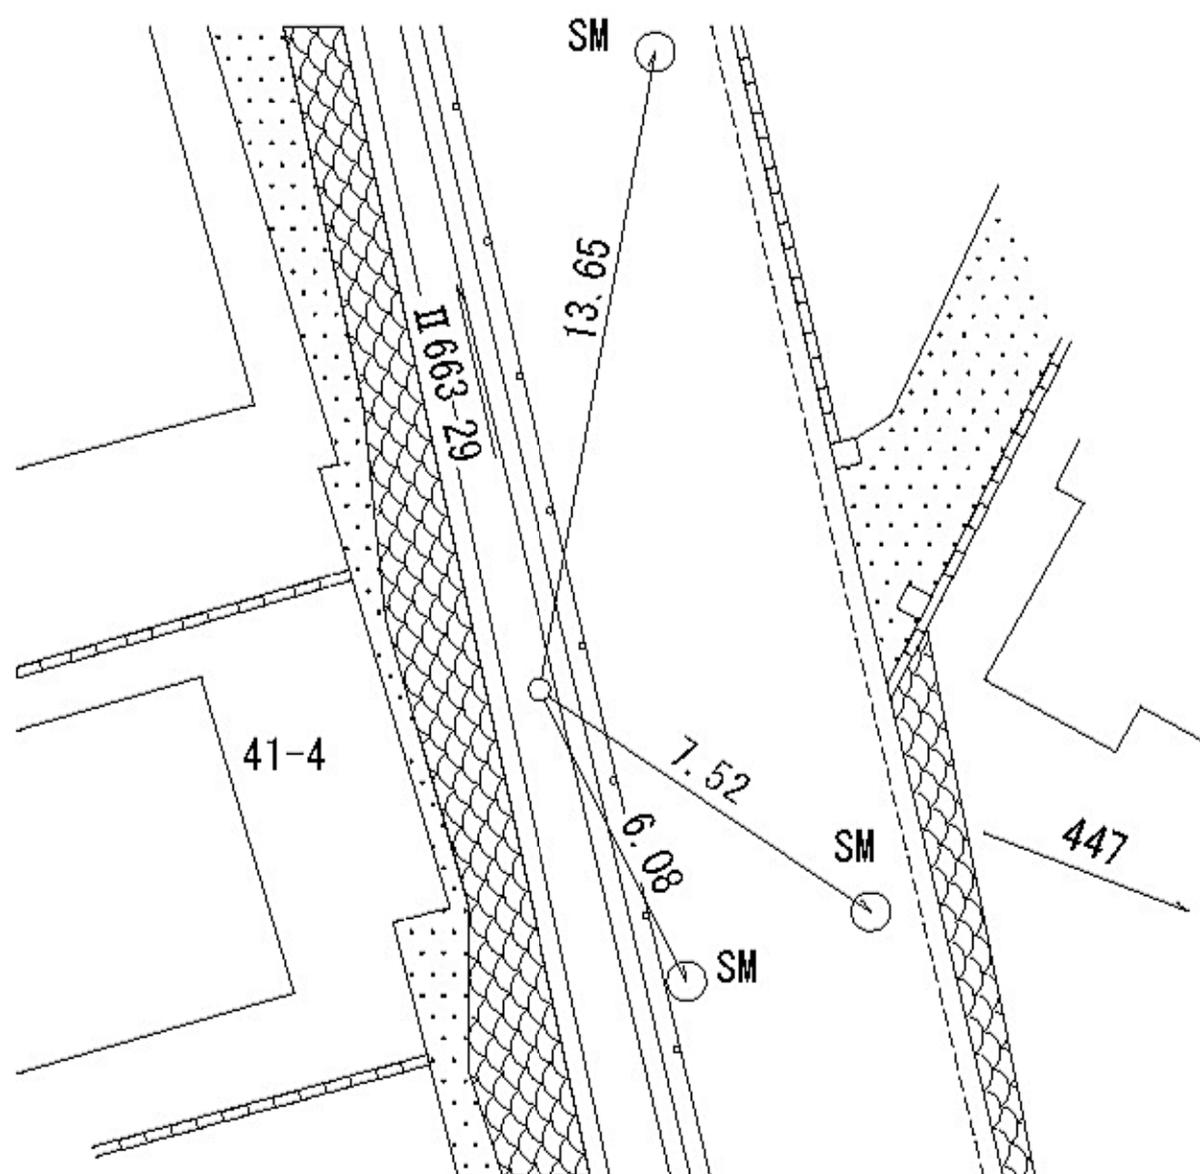

線
番
号

点
番
号

標 識 ノ 種 類

所
在
地

Ⅱ 663

31


金属標・鋸・木杭

横浜市都筑区川和町1237番地先

要

図

キザミ

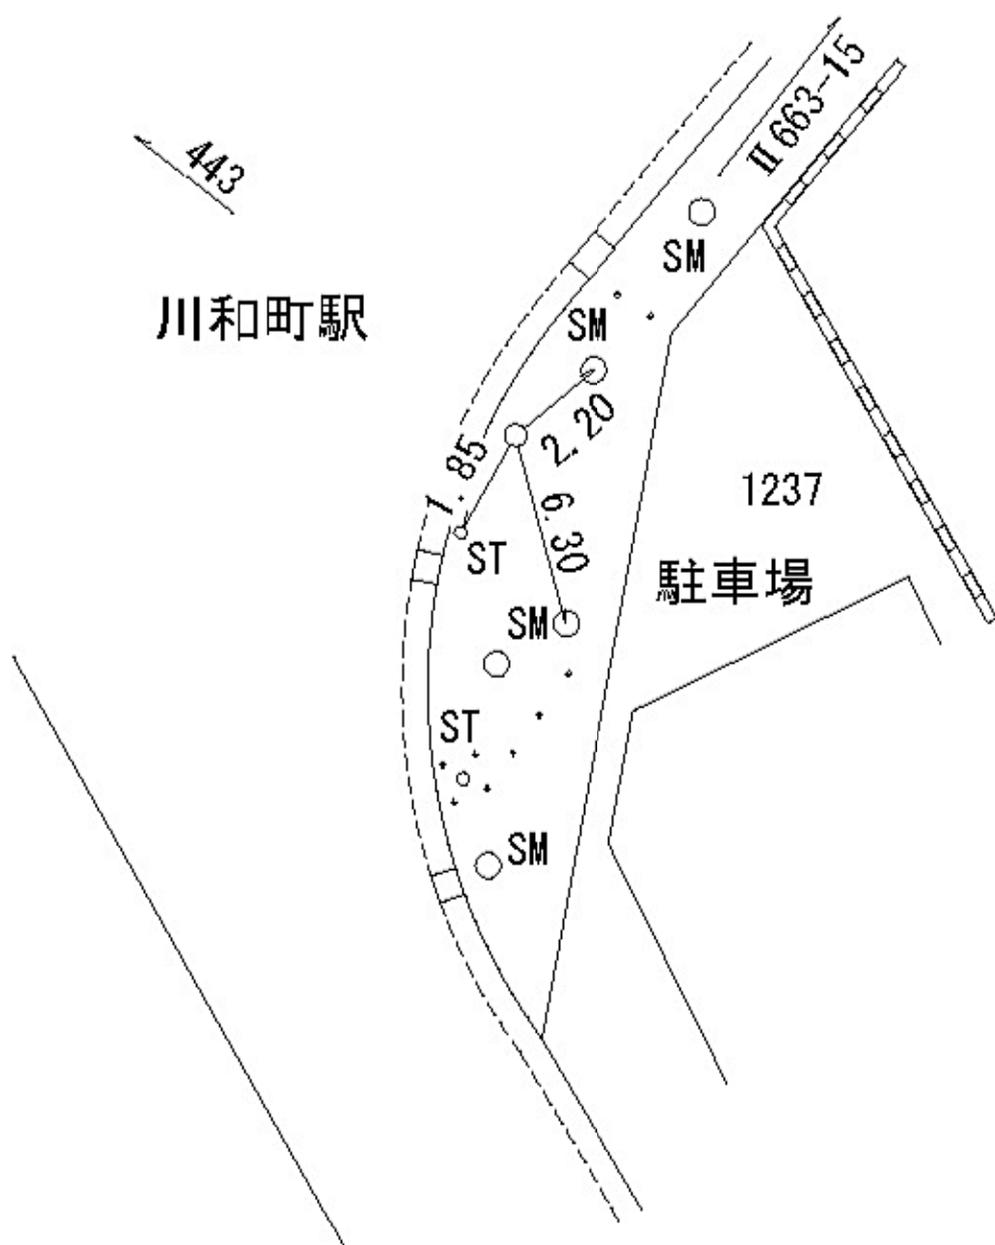

線
番
号

点
番
号

標 識 ノ 種 類

所 在 地

II 664

1


金属標・鋸・木杭

横浜市緑区北八朔町1702-2番地先

要

図

キザミ

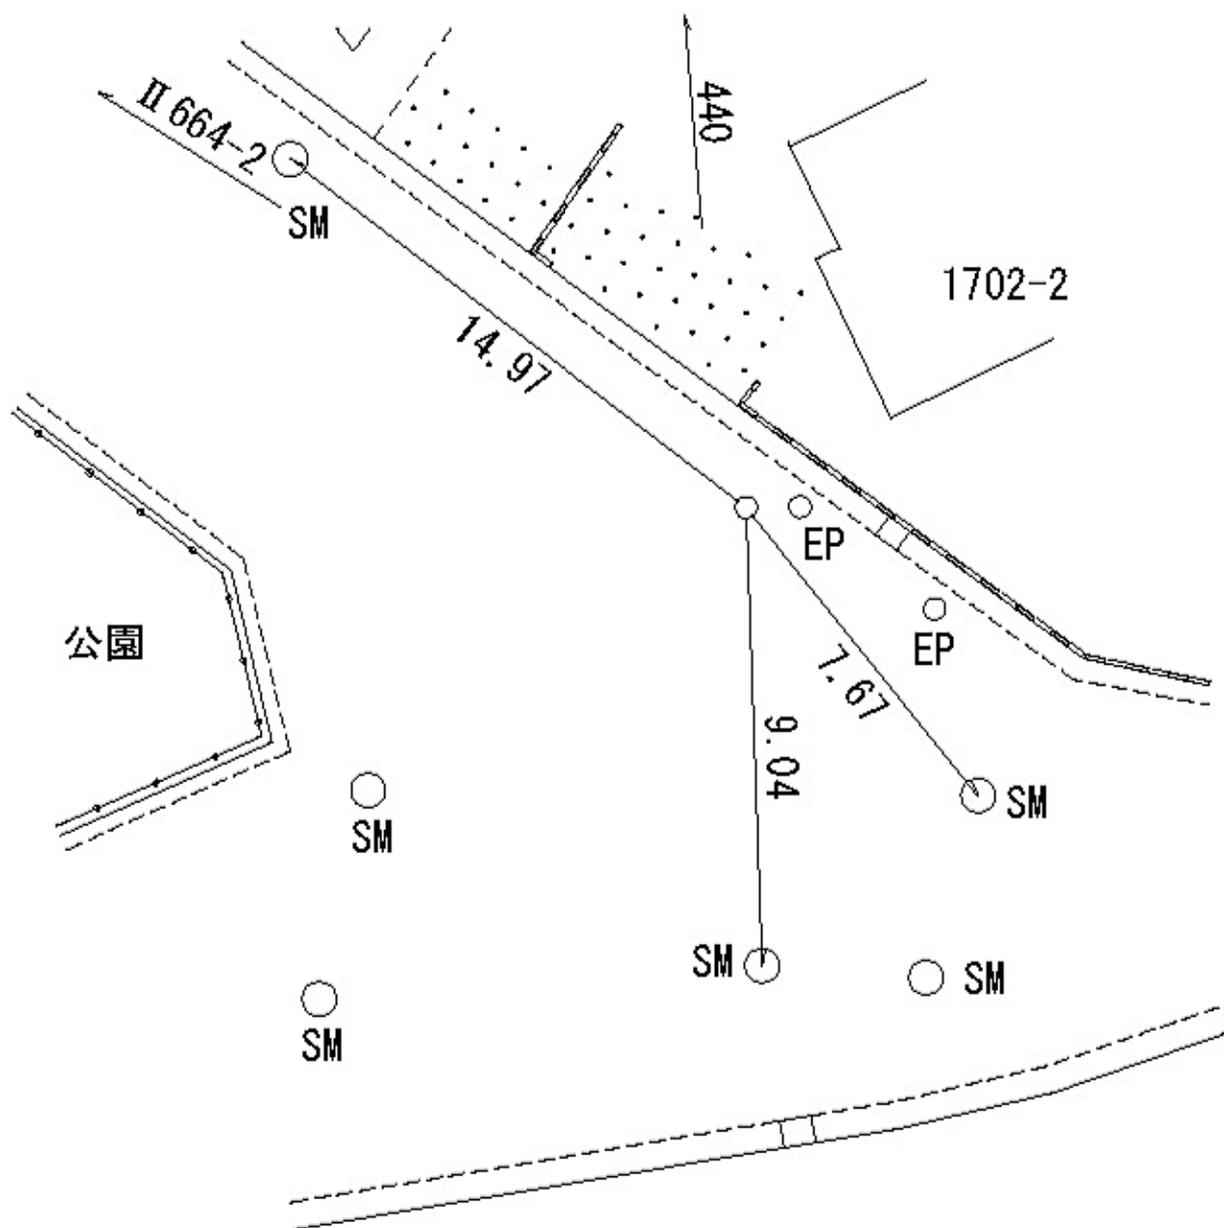

所在地

横浜市緑区北八朔町1715-1番地先

標識ノ種類

金属標・鋌・木杭

キザミ

線番号


II 664

点番号

2

要

図

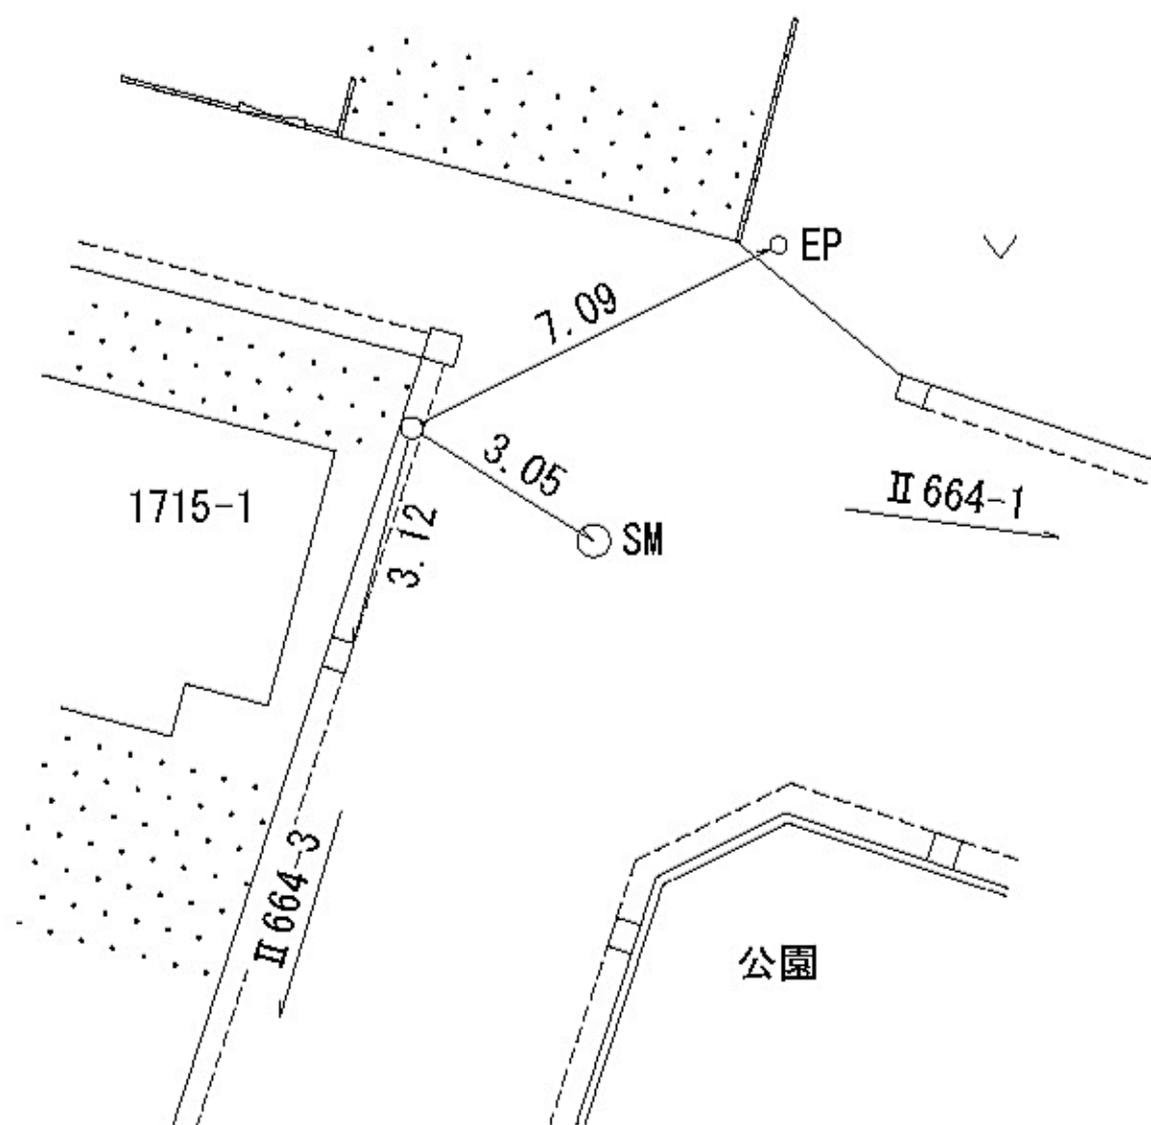

所在地

横浜市緑区北八朔町1731番地先

標識ノ種類

金属標・鋌・木杭

キザミ

線番号


II 664

点番号

3

要

図

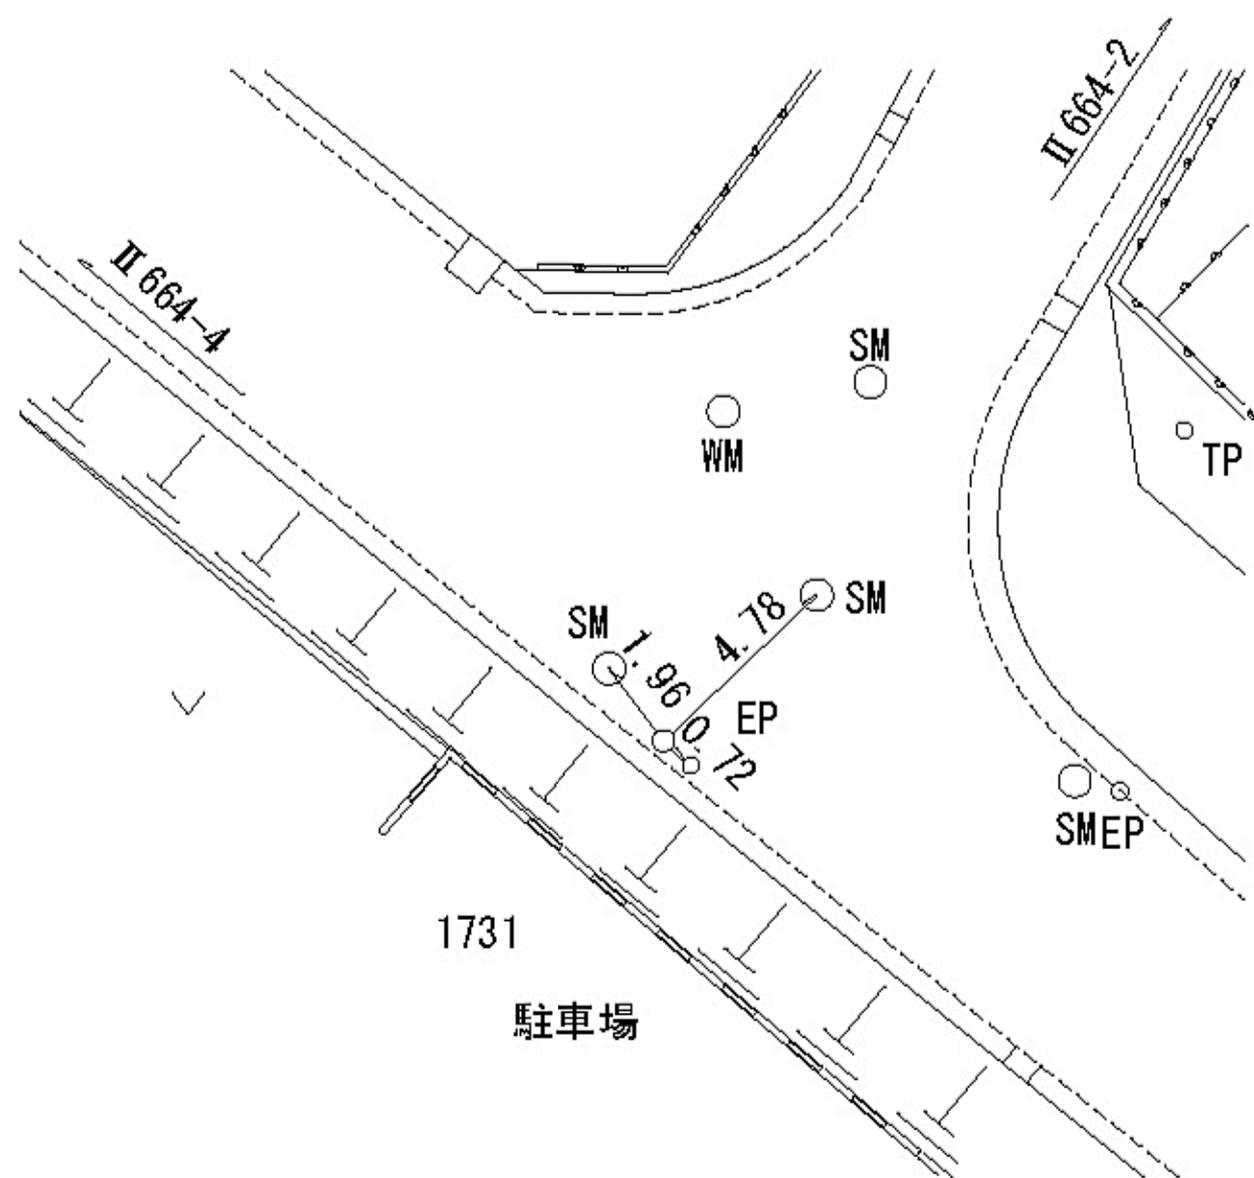

所在地

横浜市緑区小山町431-13番地先

標識ノ種類

金属標・鋌・木杭

キザミ

線番号


II 664

点番号

4

要

図

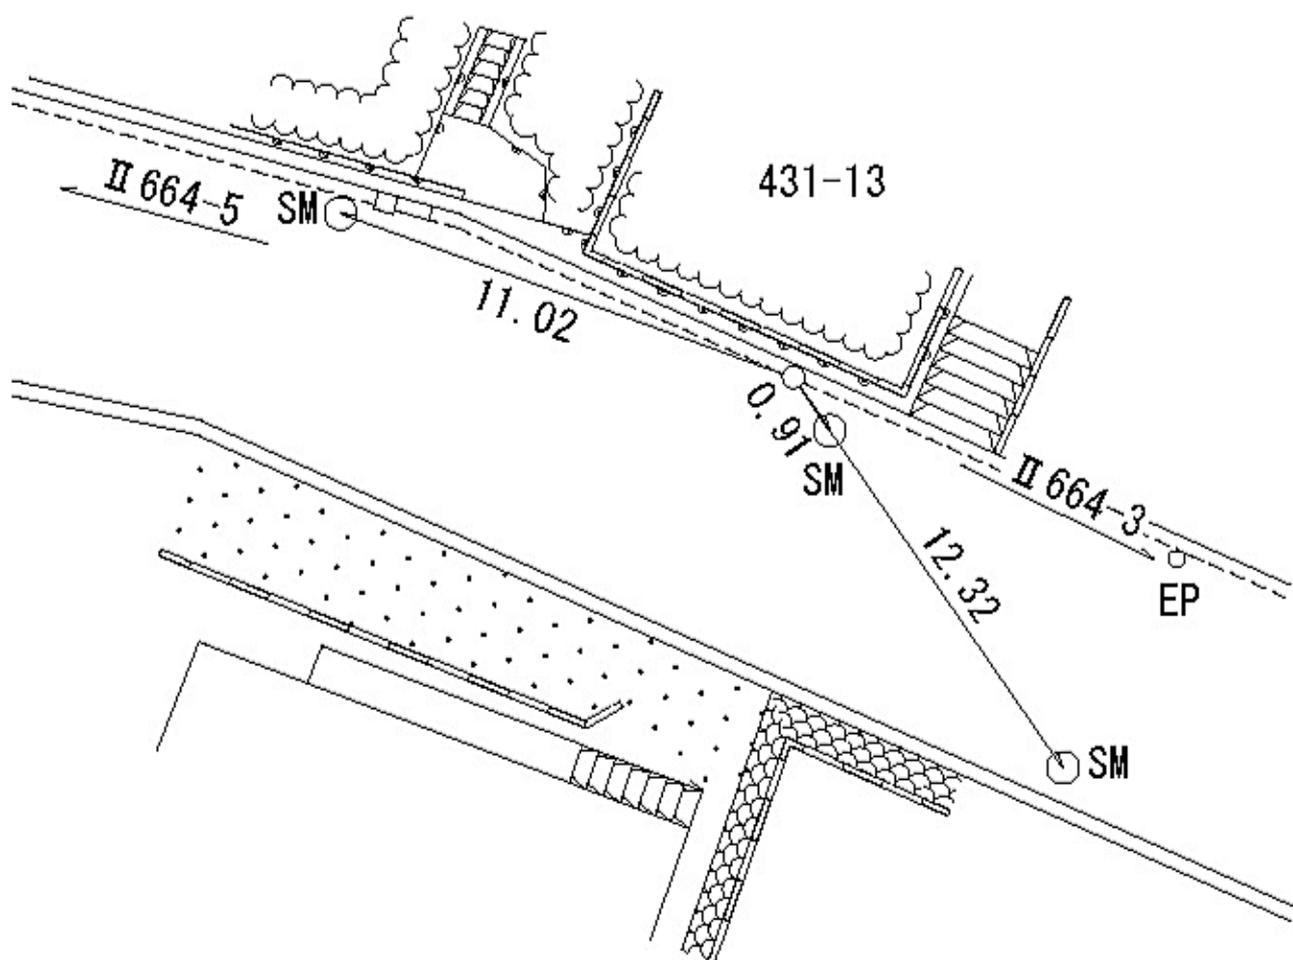

所在地

横浜市緑区小山町429-19番地先

標識ノ種類

金属標・鋸・木杭

キザミ

線番号


II 664

点番号

5

要

図

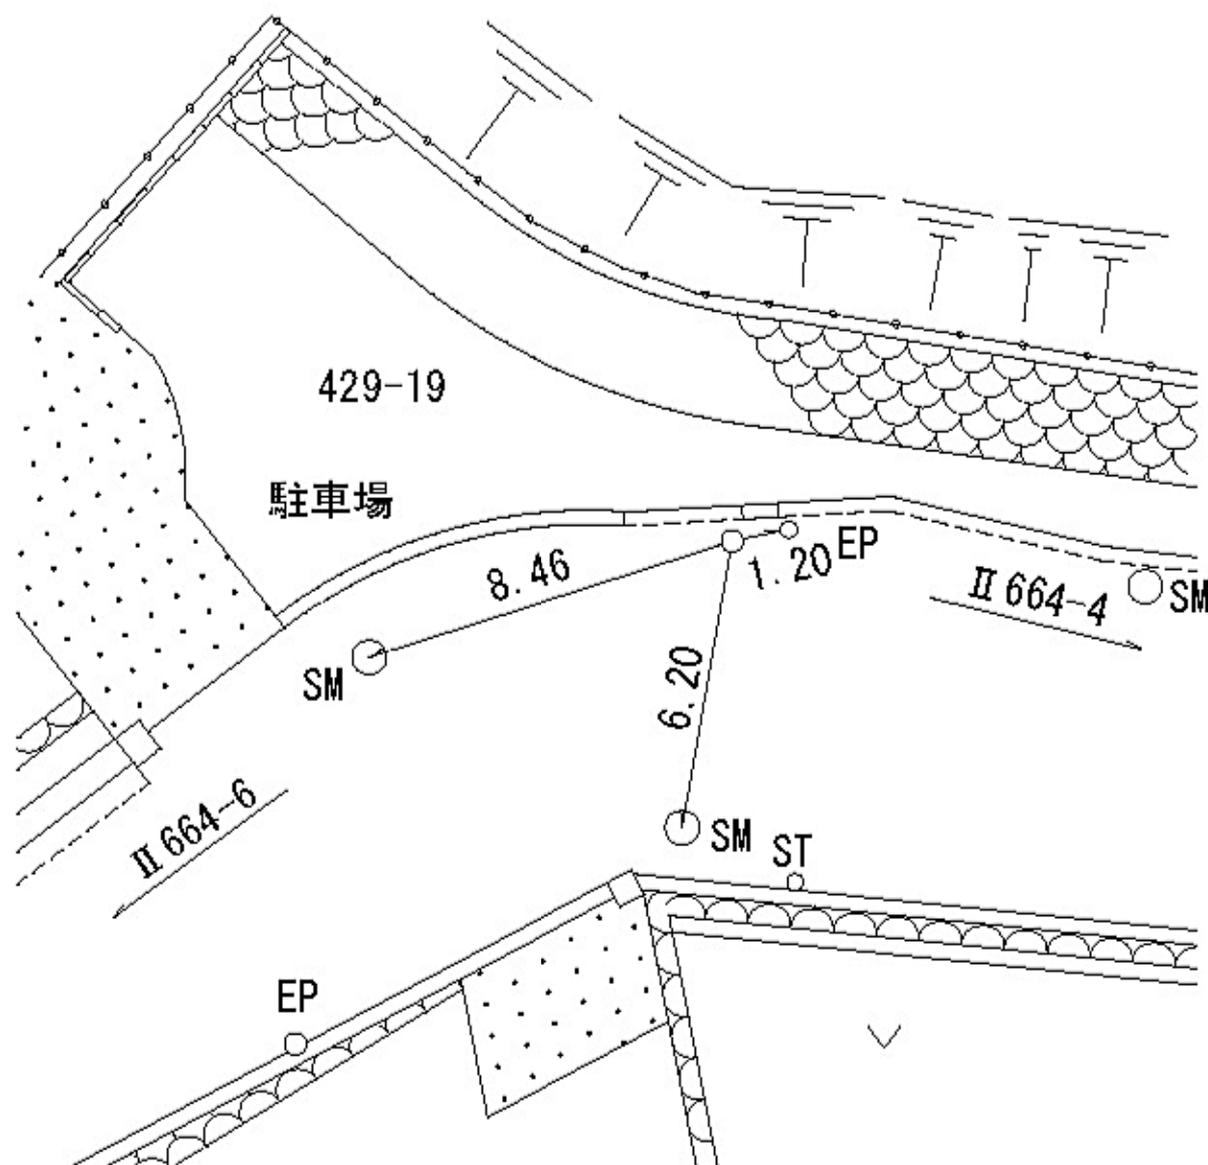

線
番
号

点
番
号

標 識 ノ 種 類

所 在 地

Ⅱ 664

6


金属標・鋸・木杭

横浜市緑区小山町649-14番地先

要

図

キザミ

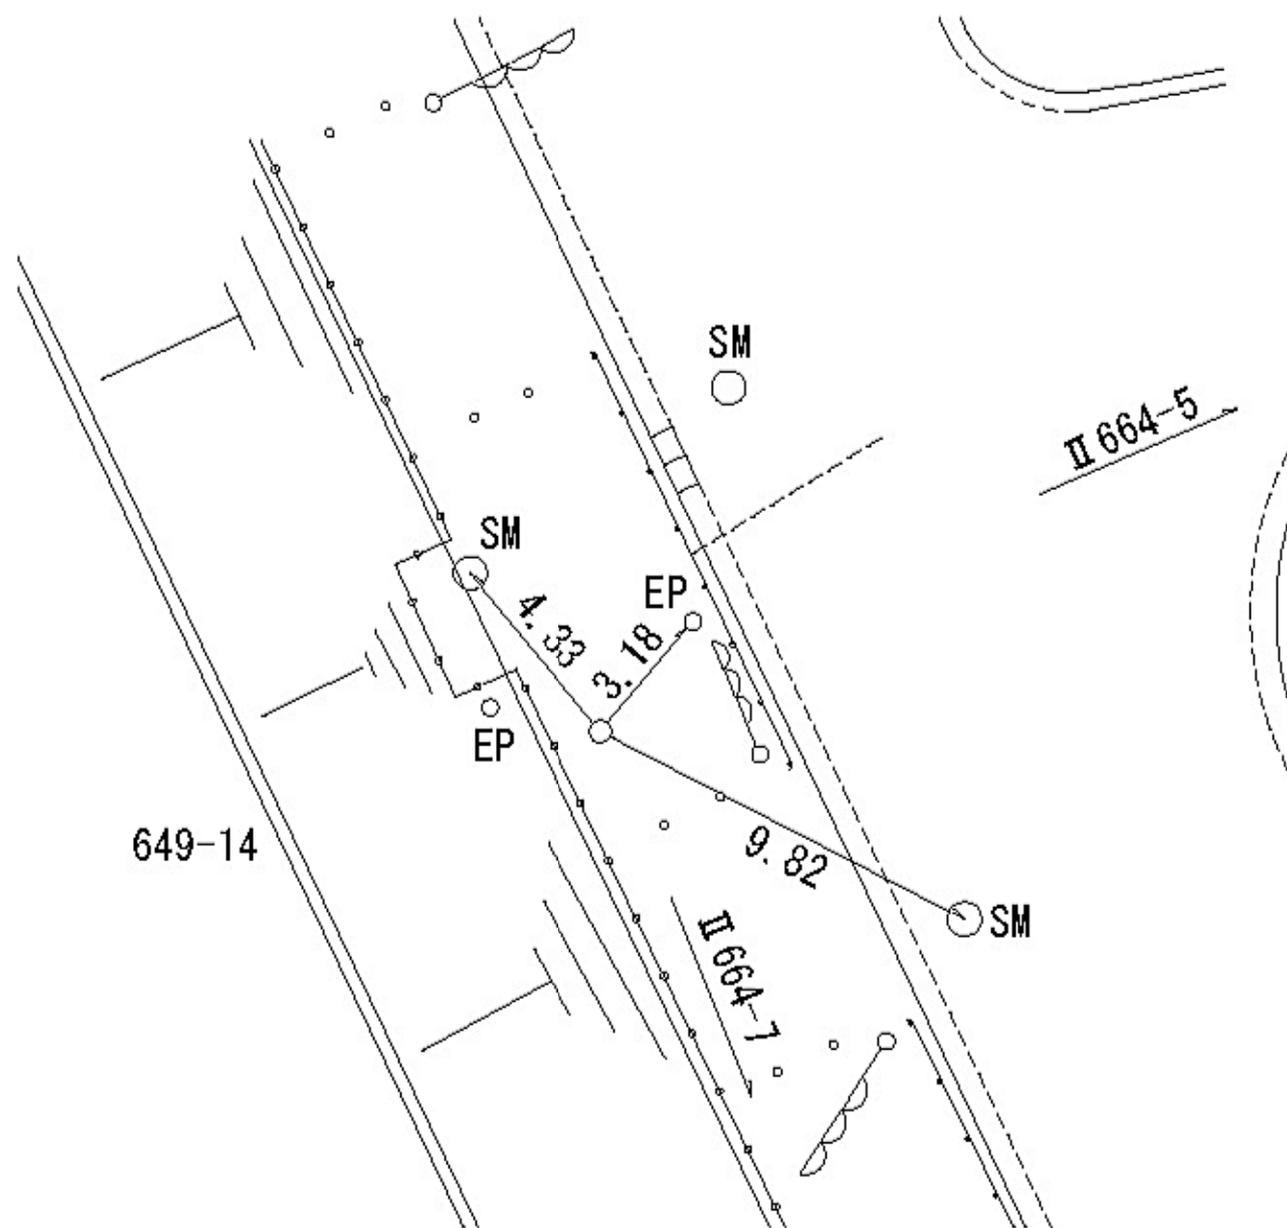

線
番
号

点
番
号

標 識 ノ 種 類

所 在 地

Ⅱ 664

7


金属標・鋸・木杭

横浜市緑区小山町650-1番地先

要

図

キザミ

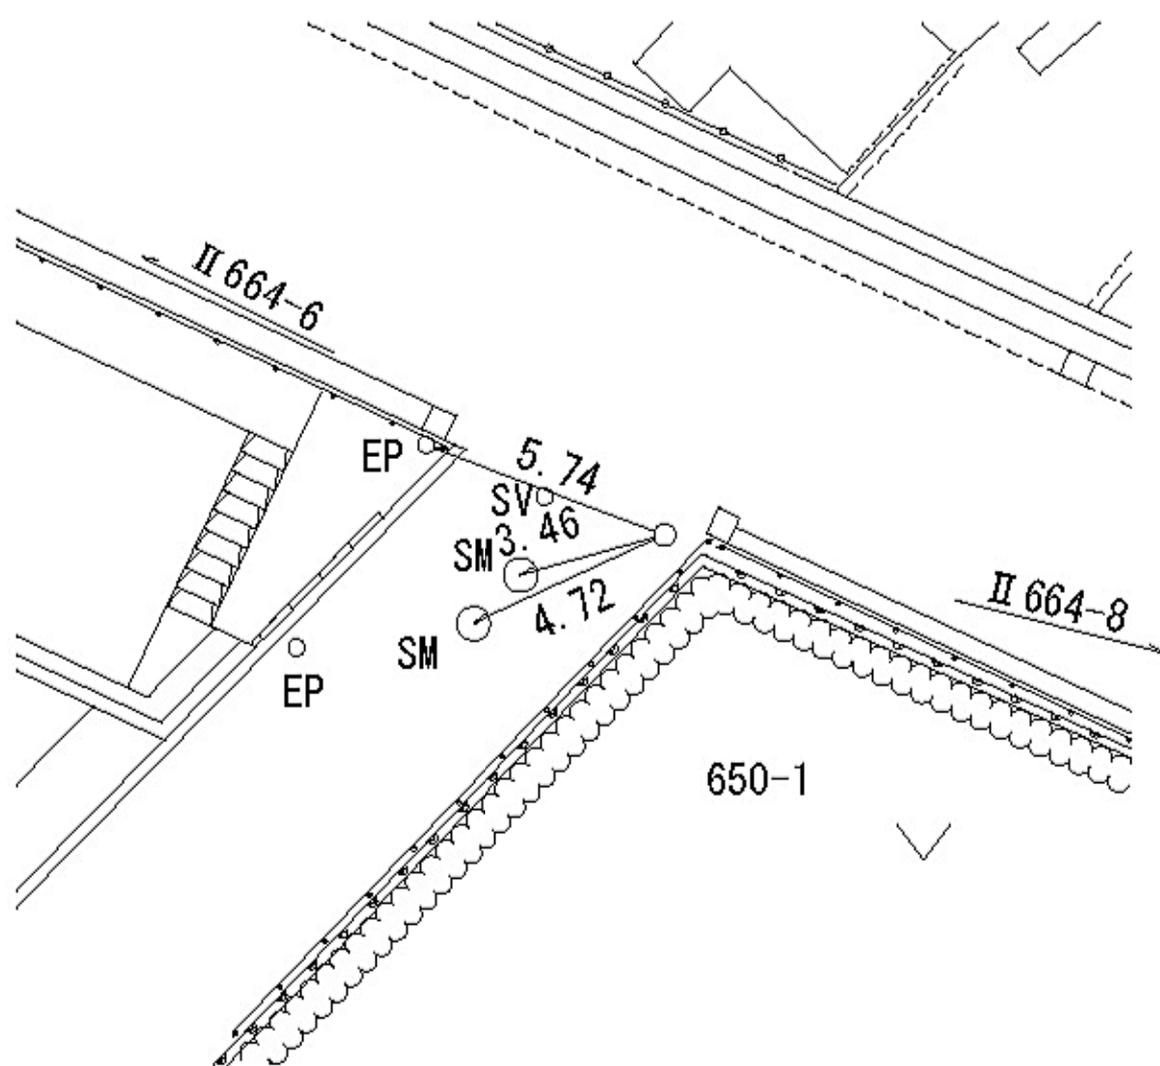

線
番
号

点
番
号

標 識 ノ 種 類

所 在 地


Ⅱ 664

9

金属標・鋌・木杭

横浜市緑区小山町671-7番地先

要 図

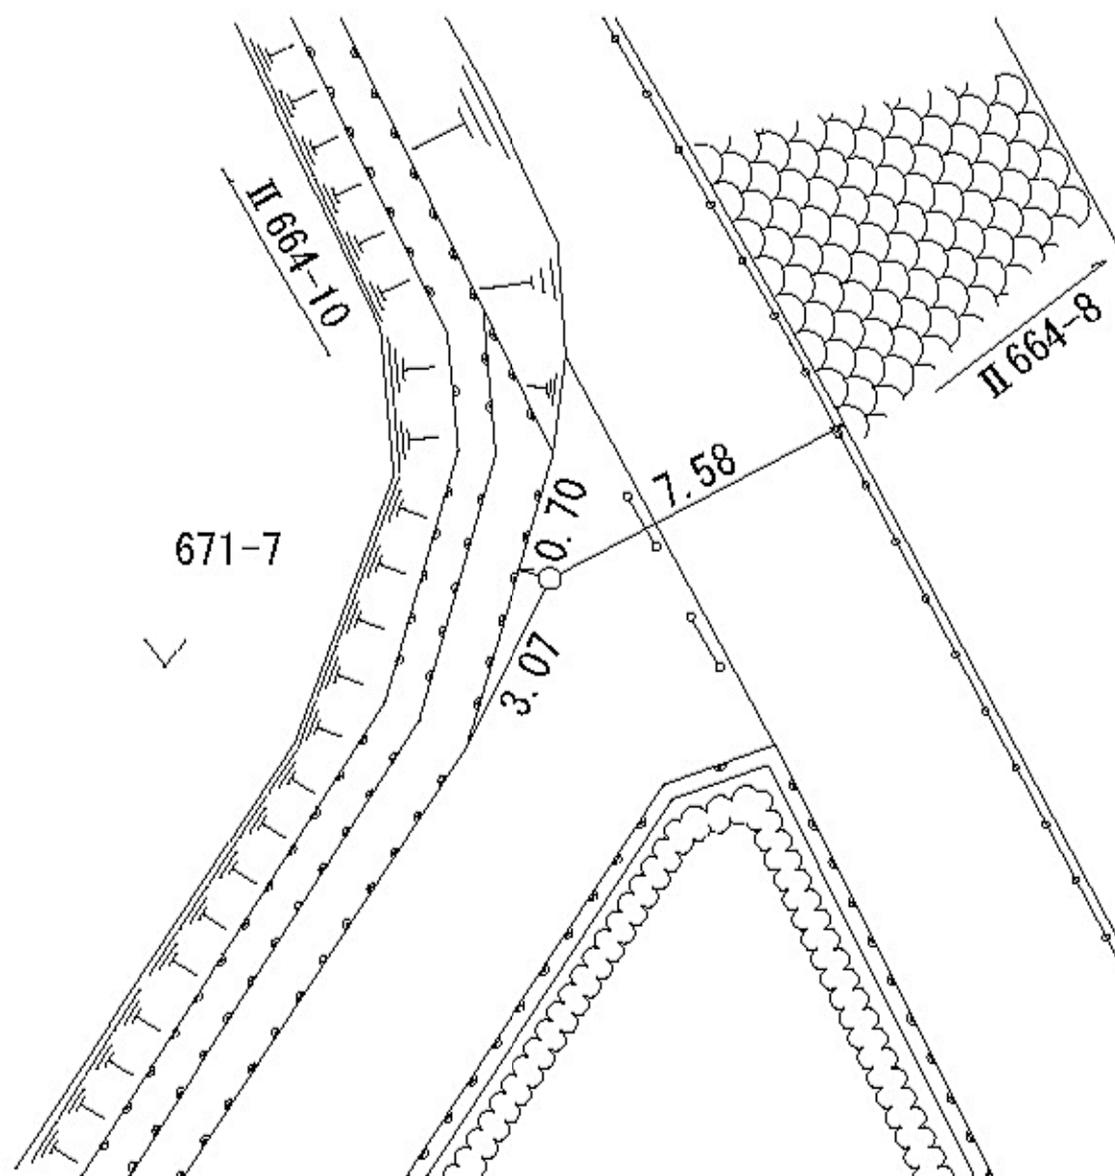

線
番
号

点
番
号

標 識 ノ 種 類

所 在 地

II 664

10


金属標・鋌・木杭

横浜市緑区小山町673-5番地先

要

図

キザミ

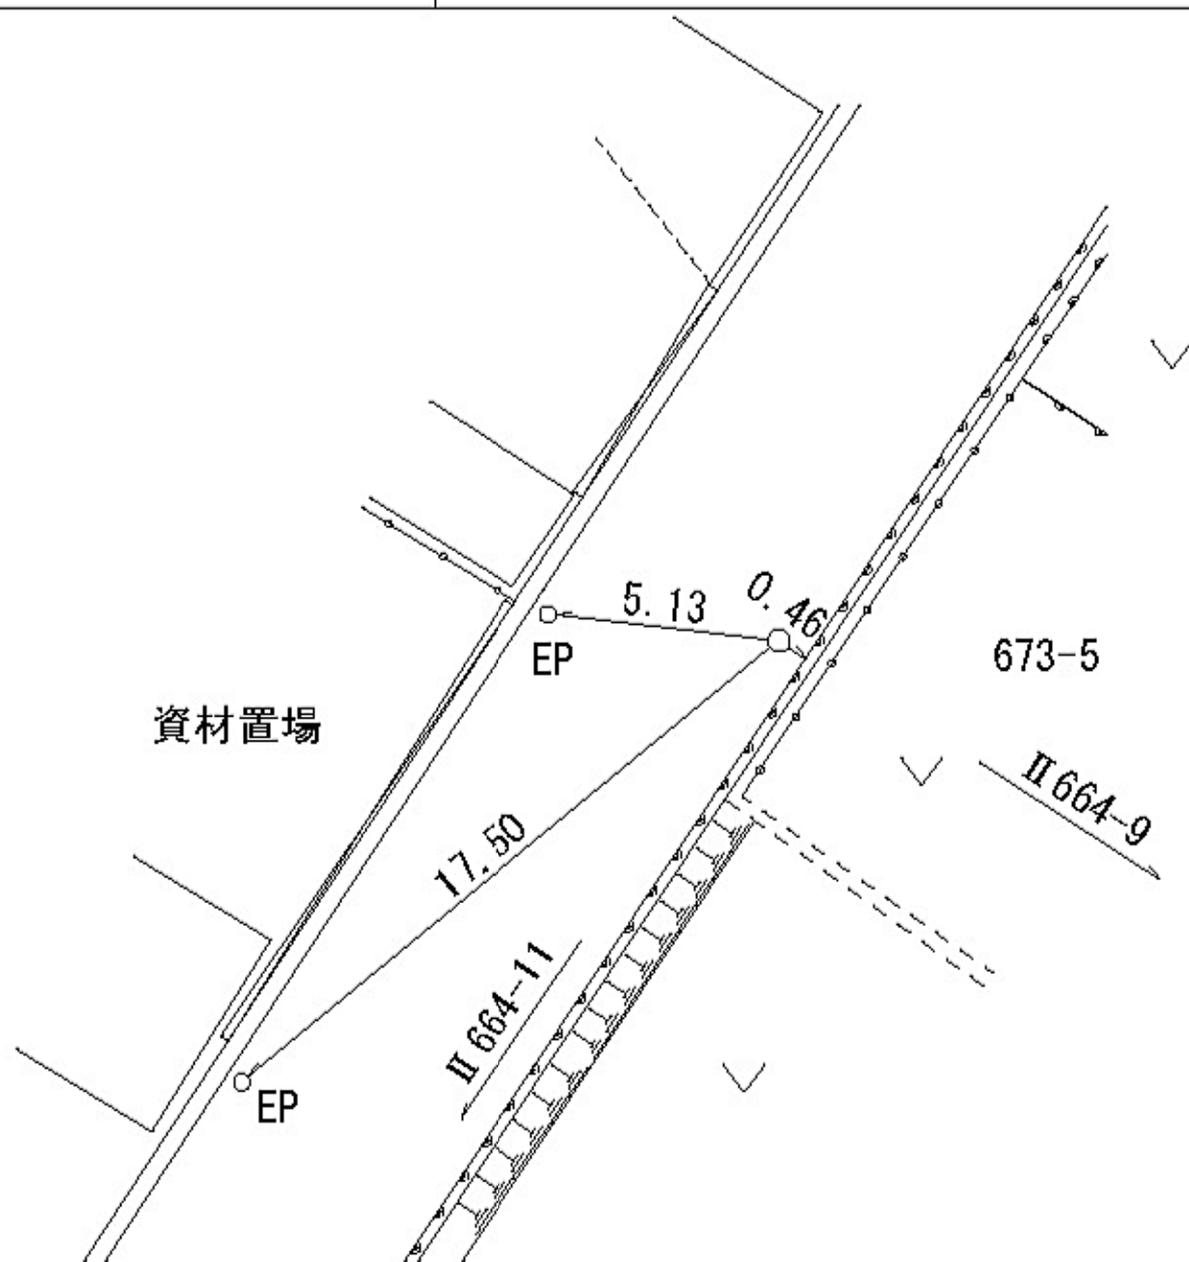

所在地

横浜市緑区三保町2073-6番地先

標識ノ種類

金属標・鋌・木杭

キザミ

線番号


II 664

点番号

12

要

図

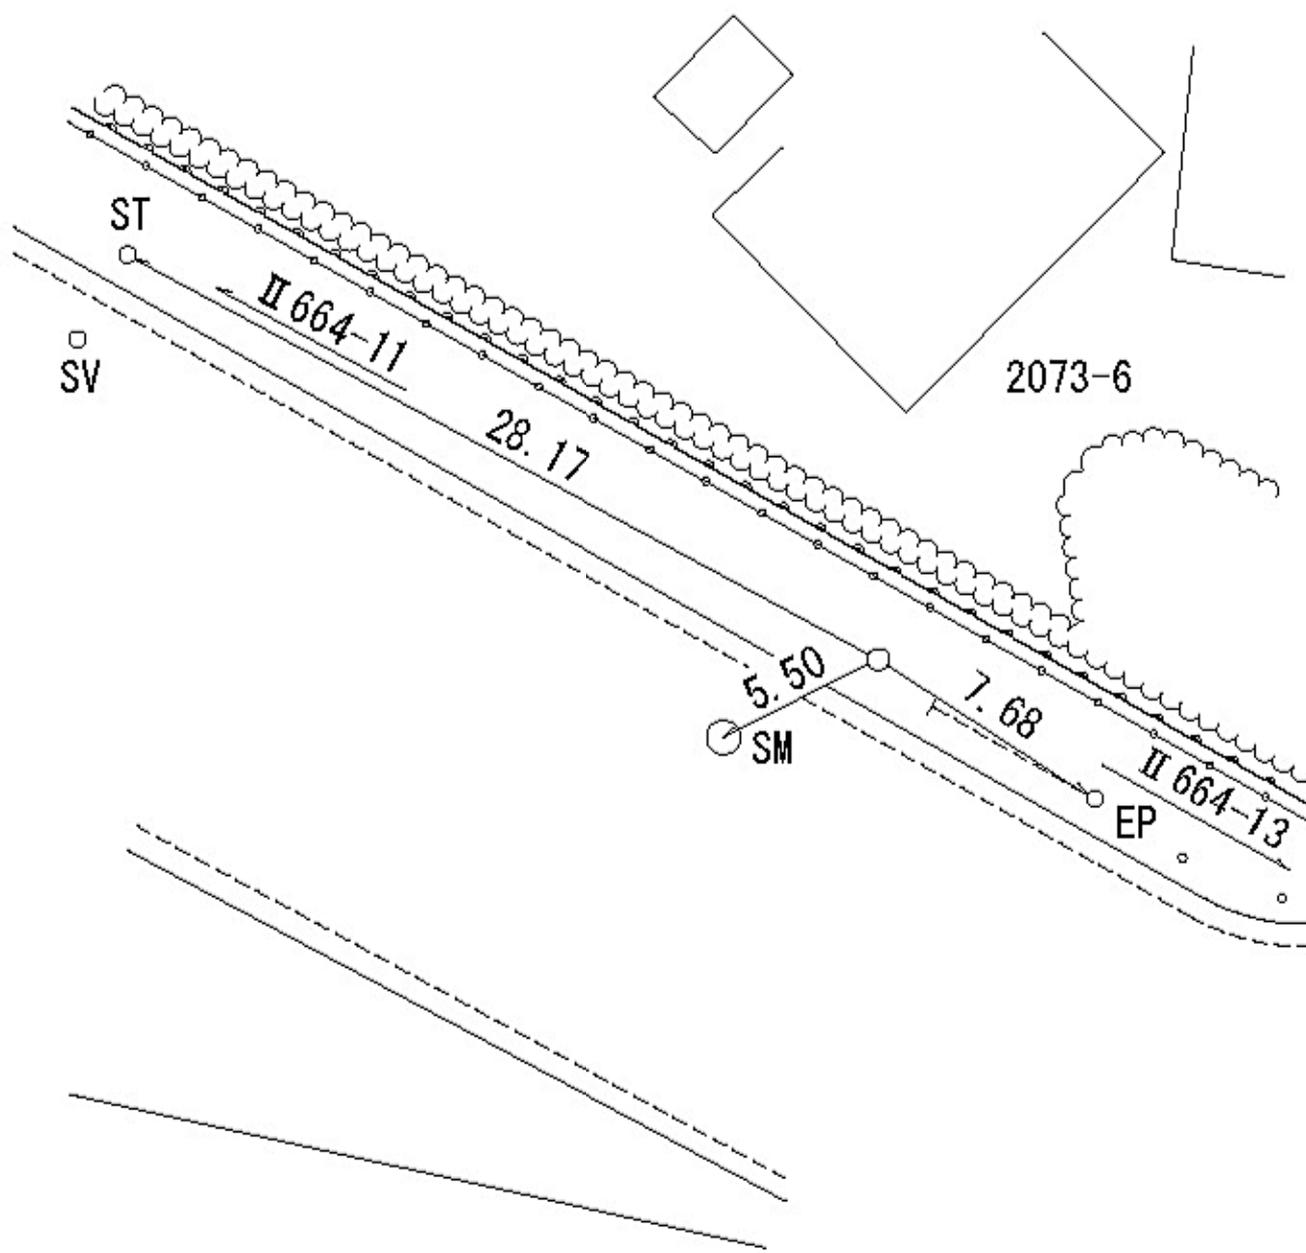

所在地


横浜市緑区三保町377番地先

標識ノ種類

金属標・鋌・木杭

キザミ

緑警察署

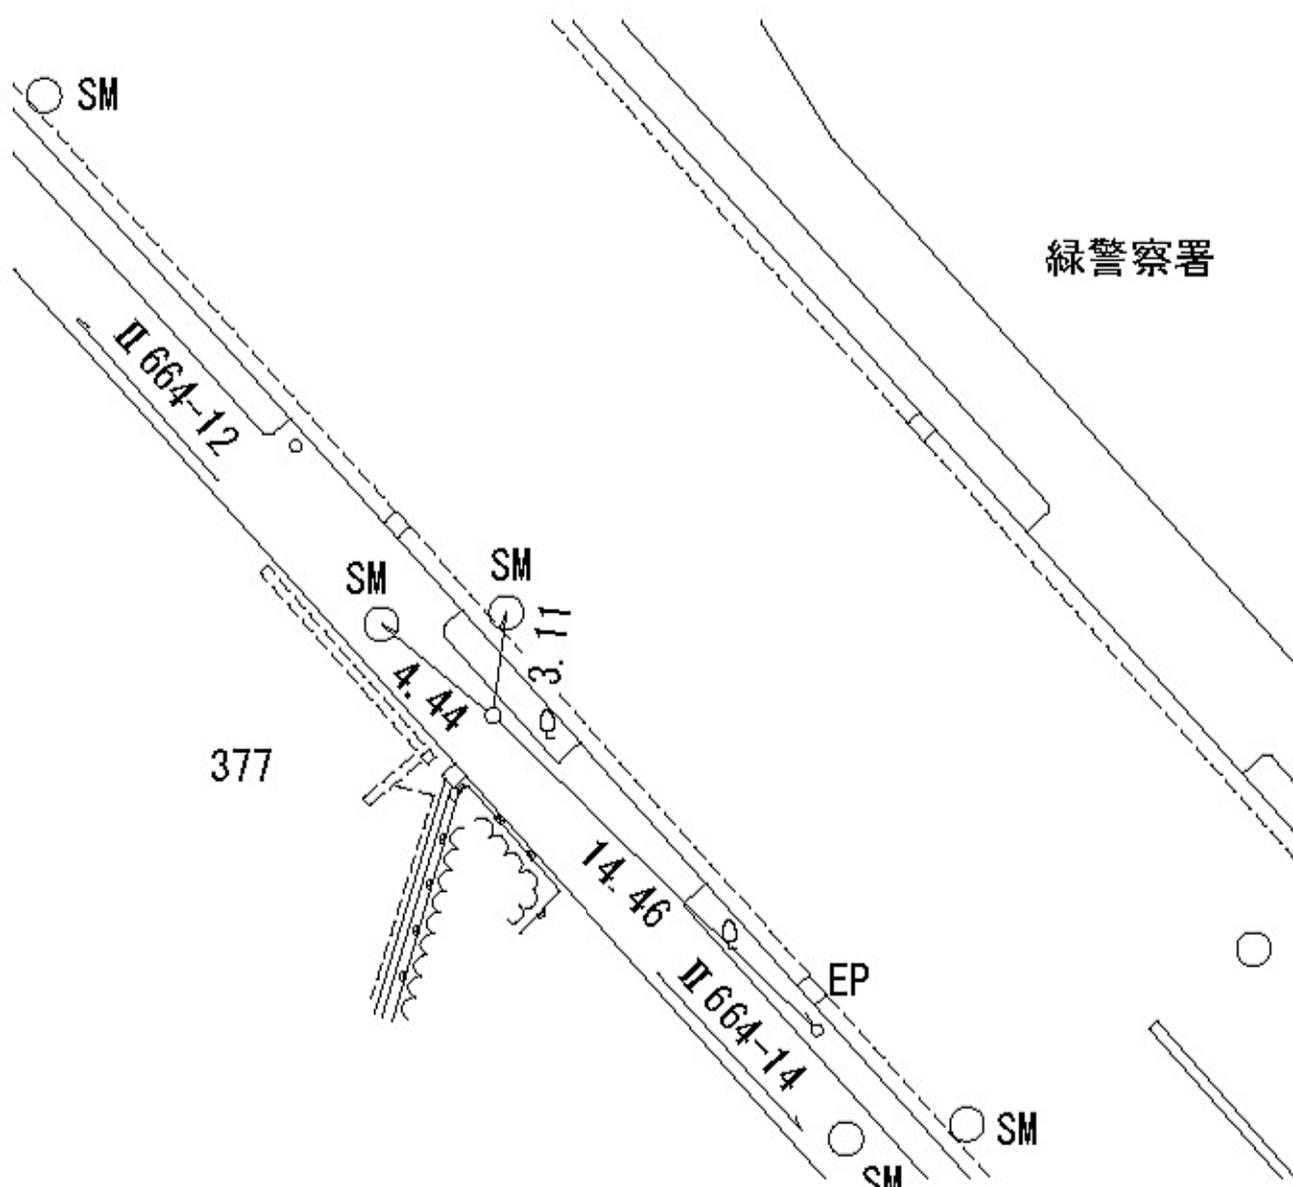

線番号

点番号

II 664

13

要

図

線
番
号

点
番
号

標 識 ノ 種 類

所 在 地

Ⅱ 664

14


金属標・鋌・木杭

横浜市緑区台村町359-1番地先

要

図

キザミ

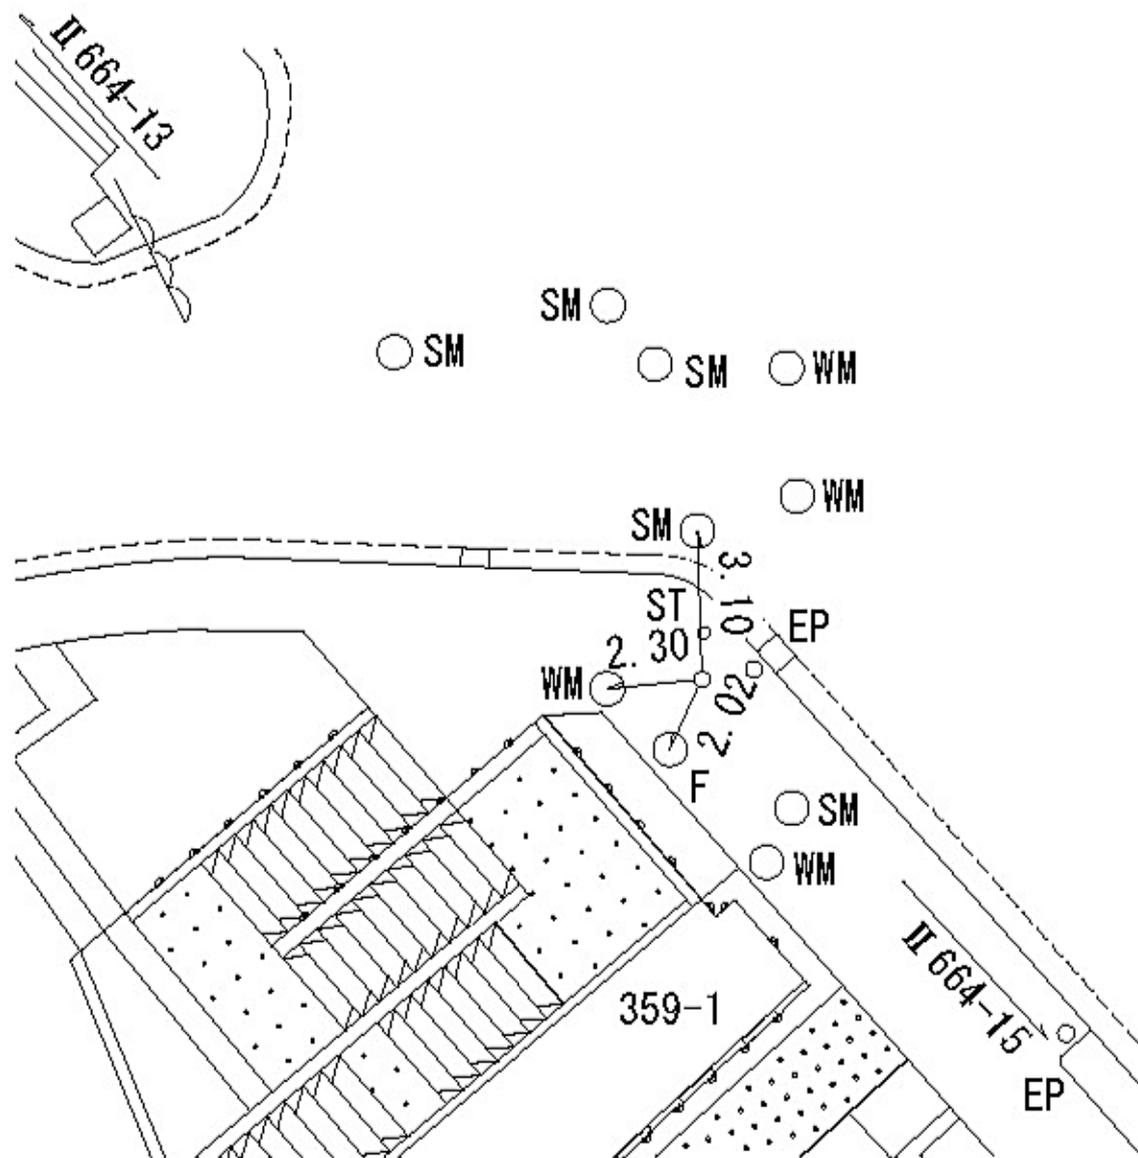

所在地

横浜市緑区台村町322-1番地先

標識ノ種類

金属標・鋌・木杭

キザミ

線番号


II 664

点番号

15

要

図

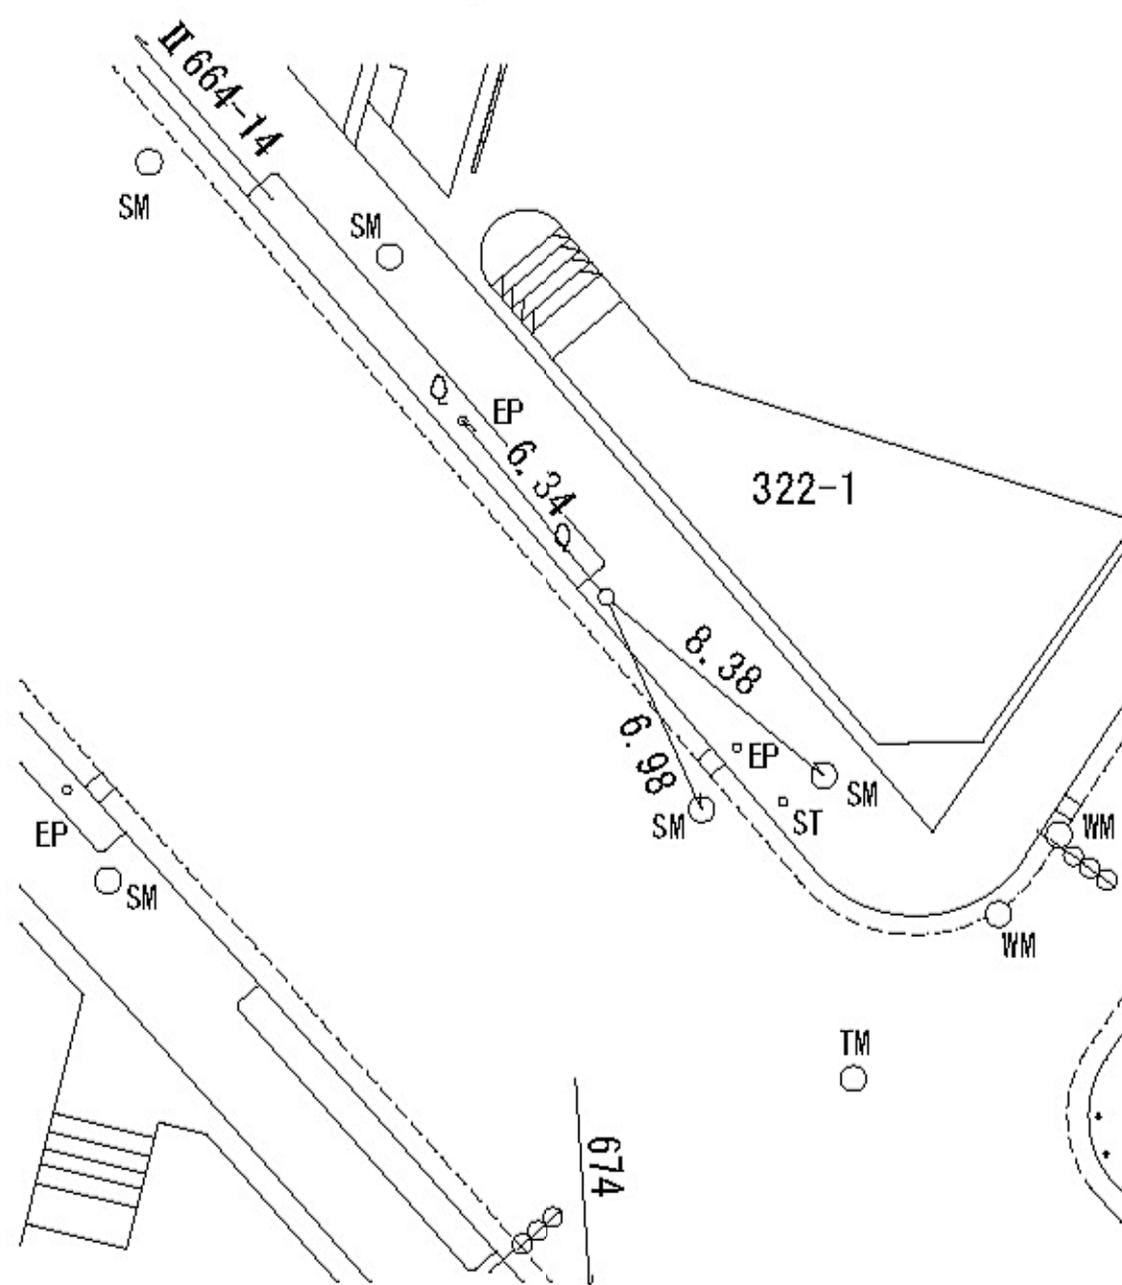

線
番
号

点
番
号

標 識 ノ 種 類

所 在 地

II 664

16


金属標・鋌・木杭

横浜市緑区中山町500-10番地先

要

図

キザミ

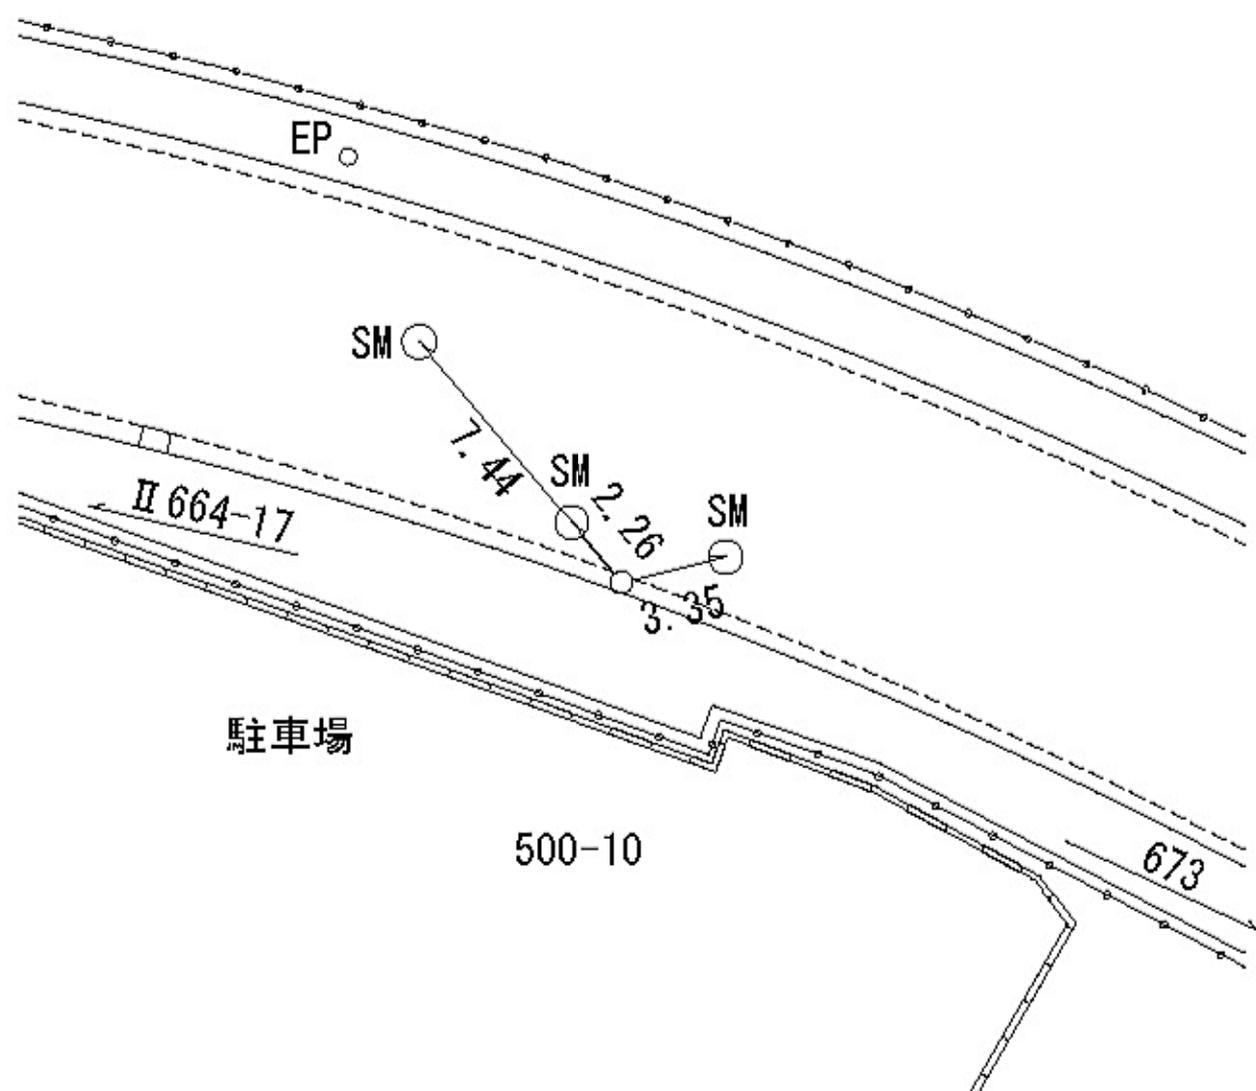

線
番
号

点
番
号

標 識 ノ 種 類

所 在 地

II 664

17


金属標・鋌・木杭

横浜市緑区中山町402-1番地先

要

図

キザミ

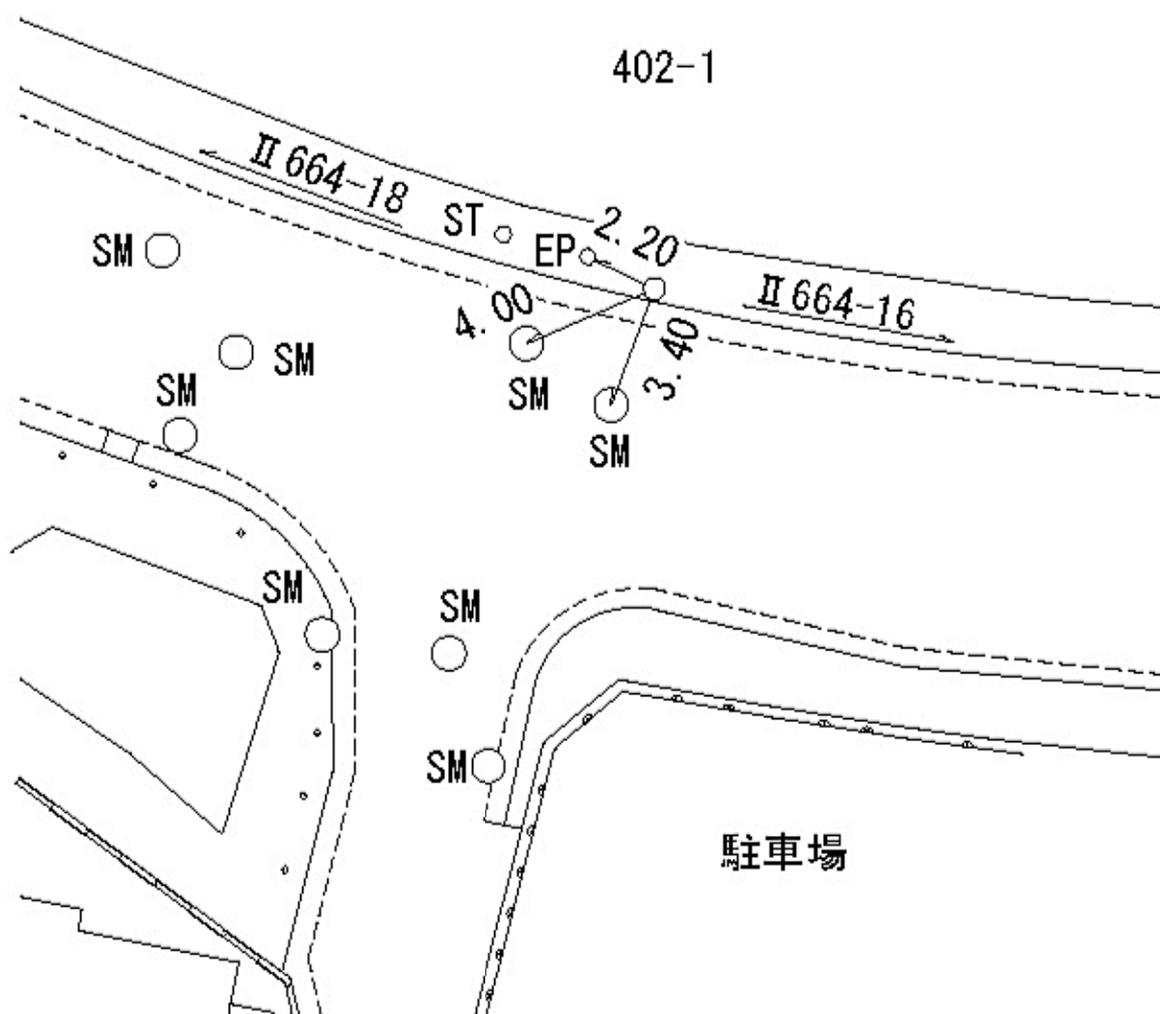

線
番
号

点
番
号

標 識 ノ 種 類

所 在 地

Ⅱ 664

18


金属標・鋸・木杭

横浜市緑区中山町314-17番地先

要

図

キザミ

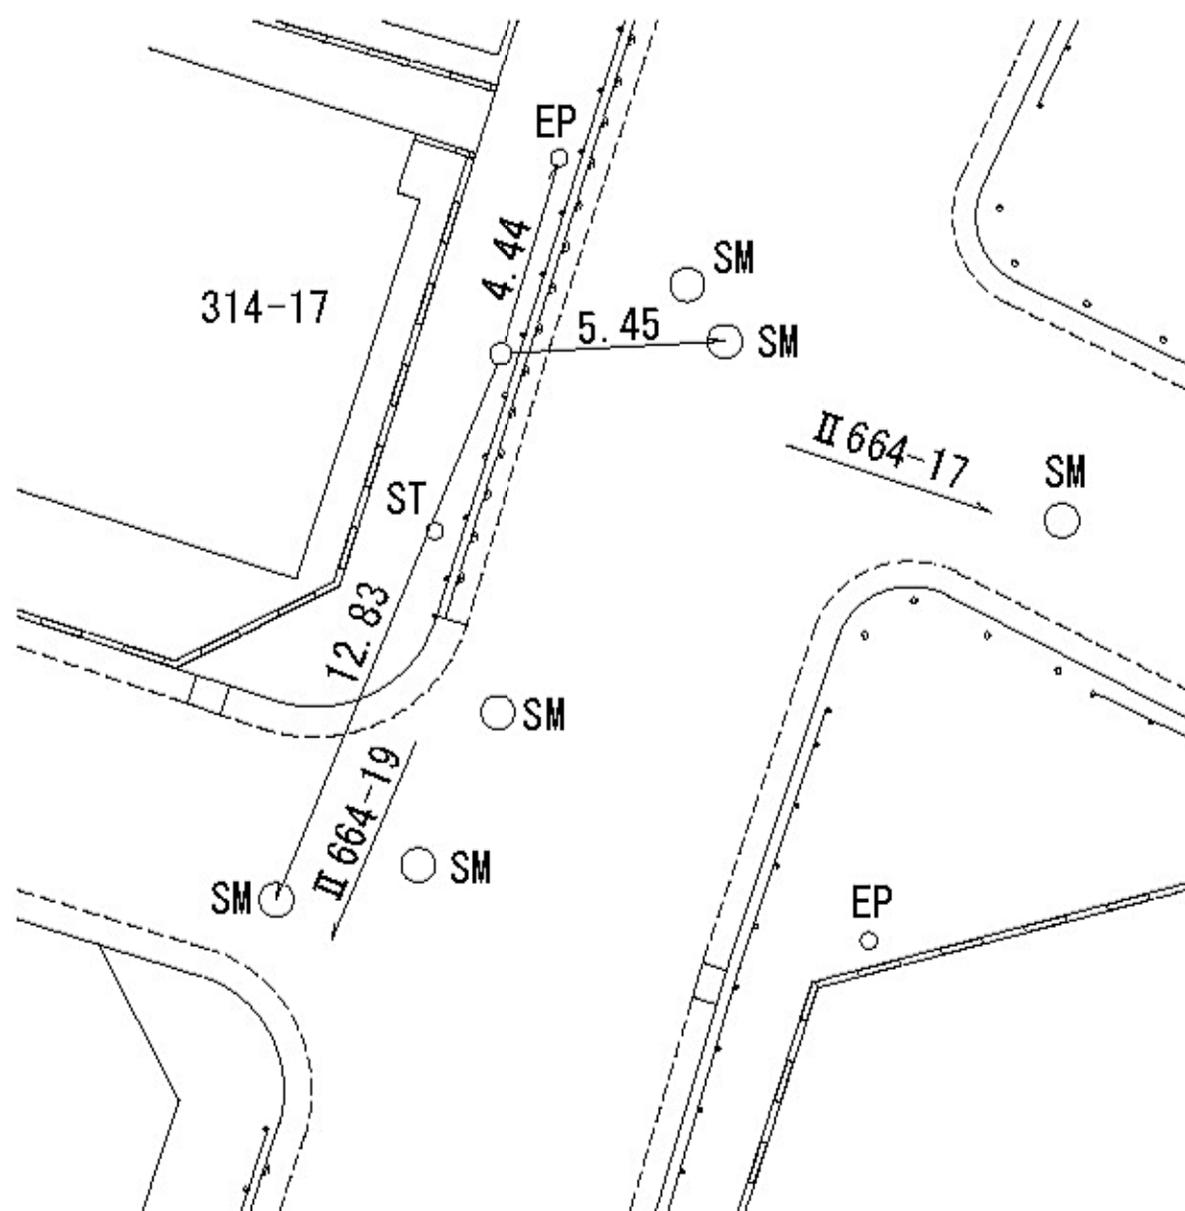

所在地

横浜市緑区中山町309-6番地先

標識ノ種類

金属標・鋌・木杭

キザミ

線番号


II 664

点番号

19

要

図

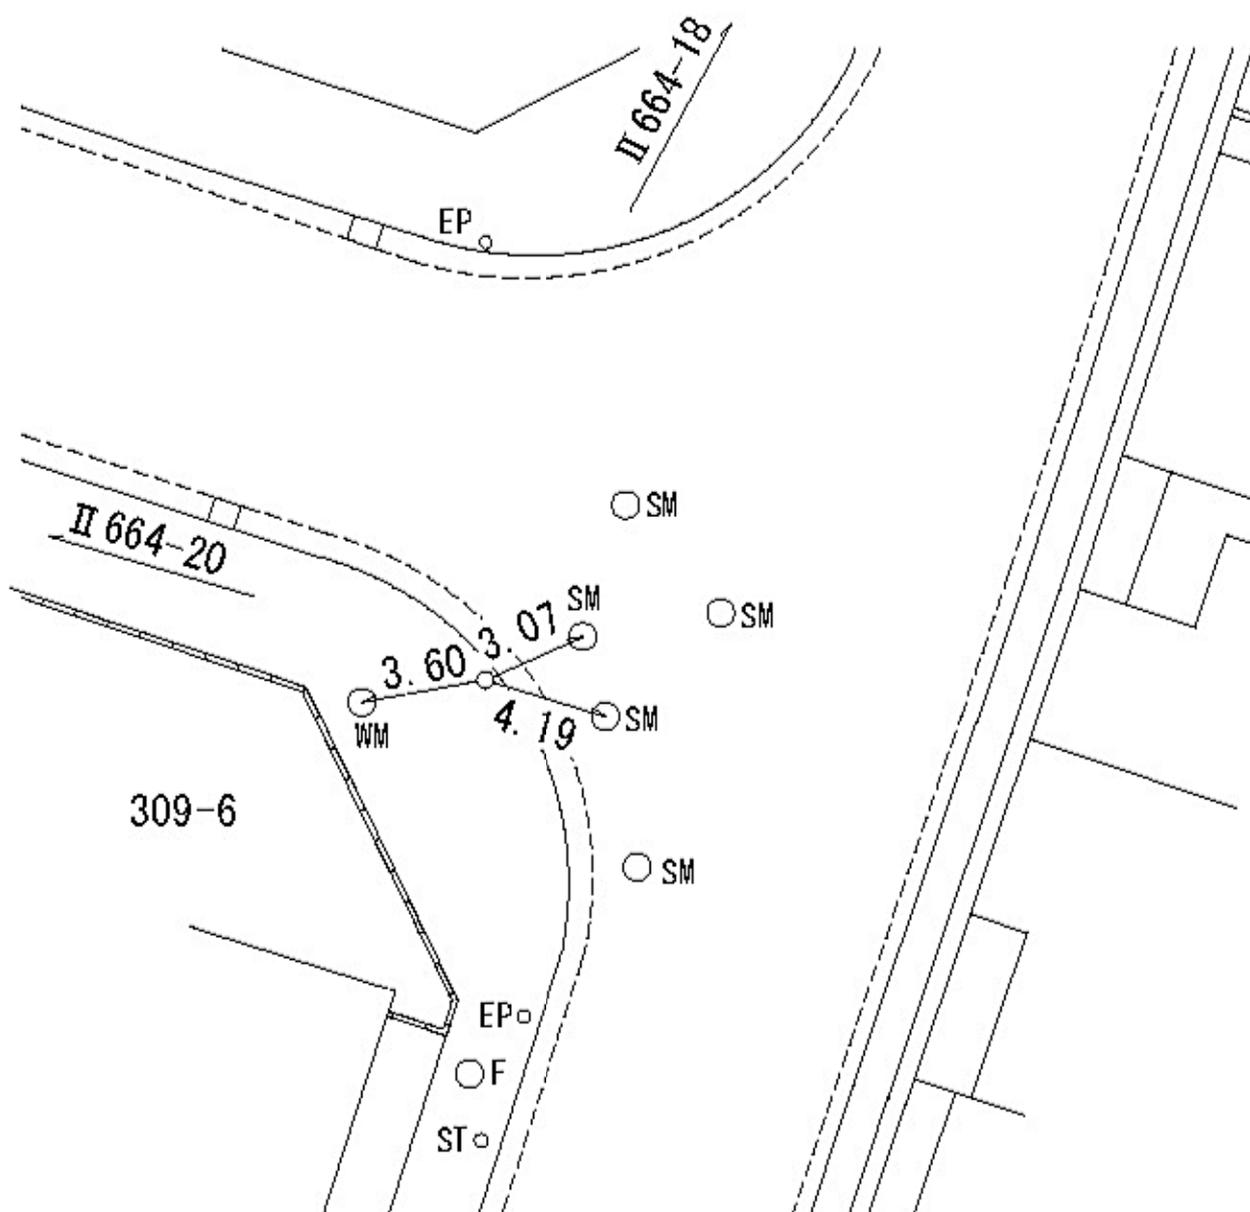

所在地

横浜市緑区中山町317-17番地先

標識ノ種類

金属標・鋌・木杭

キザミ

線番号


II 664

点番号

20

要

図

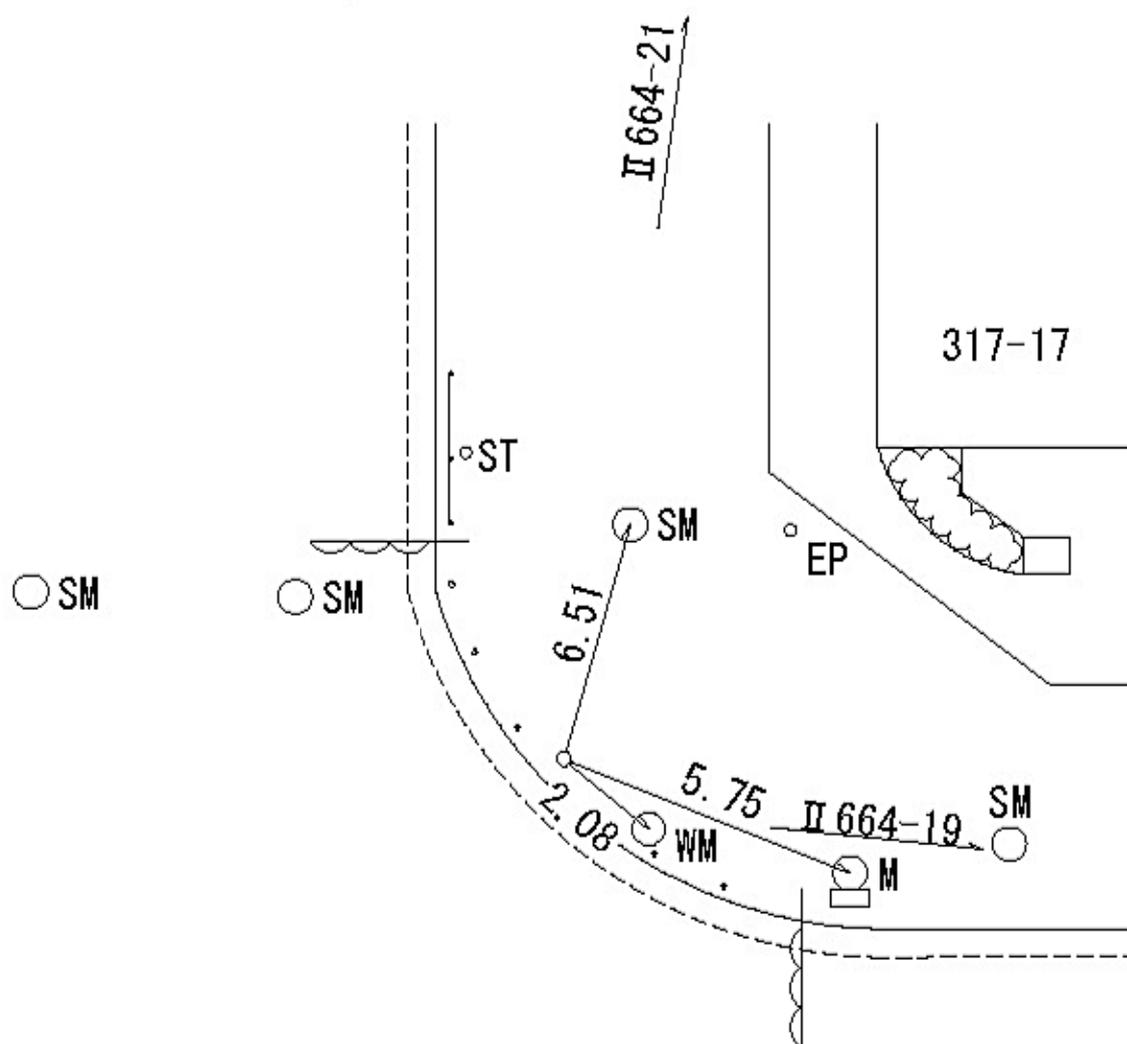

所在地

横浜市緑区青砥町1-4番地先

標識ノ種類

金属標・鋌・木杭

キザミ


線番号

II 664

点番号

22

要 図

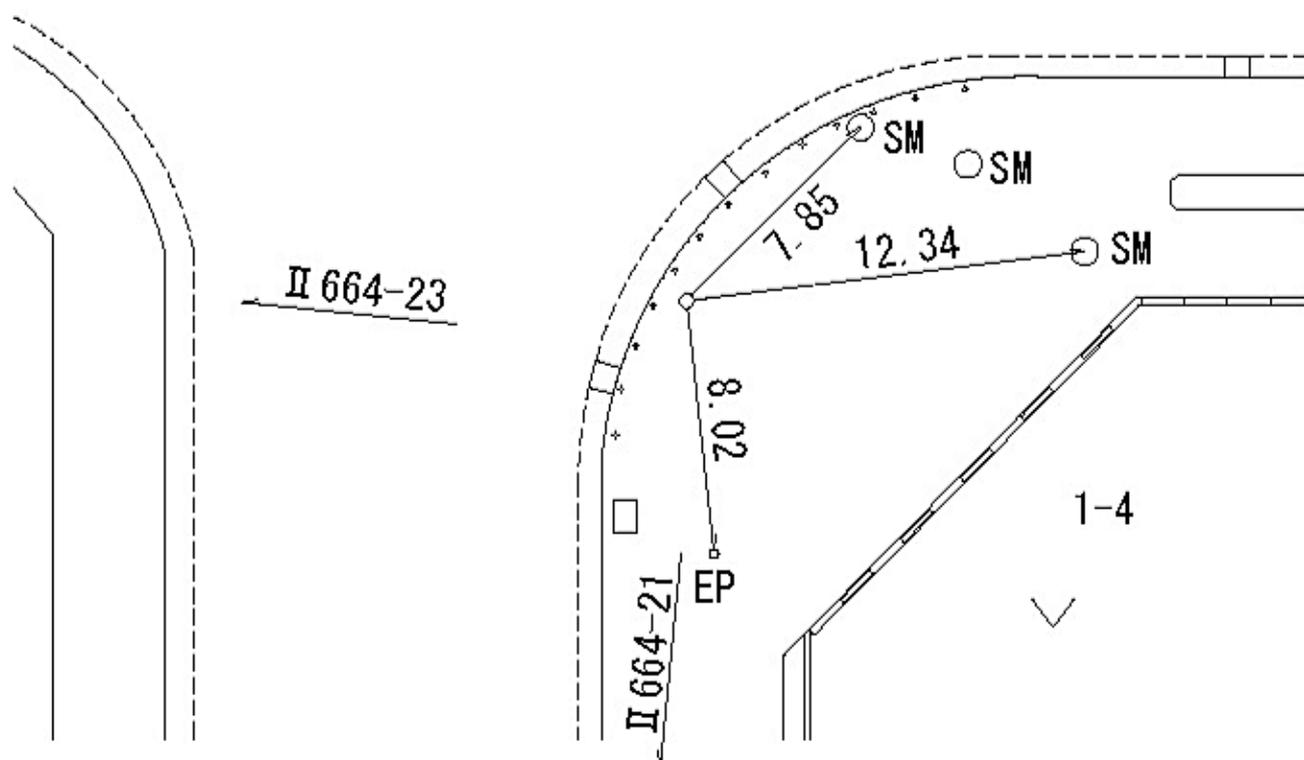

線
番
号

点
番
号

標 識 ノ 種 類

所 在 地

II 664


23

金属標・鋸・木杭

横浜市緑区小山町665-4番地先

要 図

キザミ

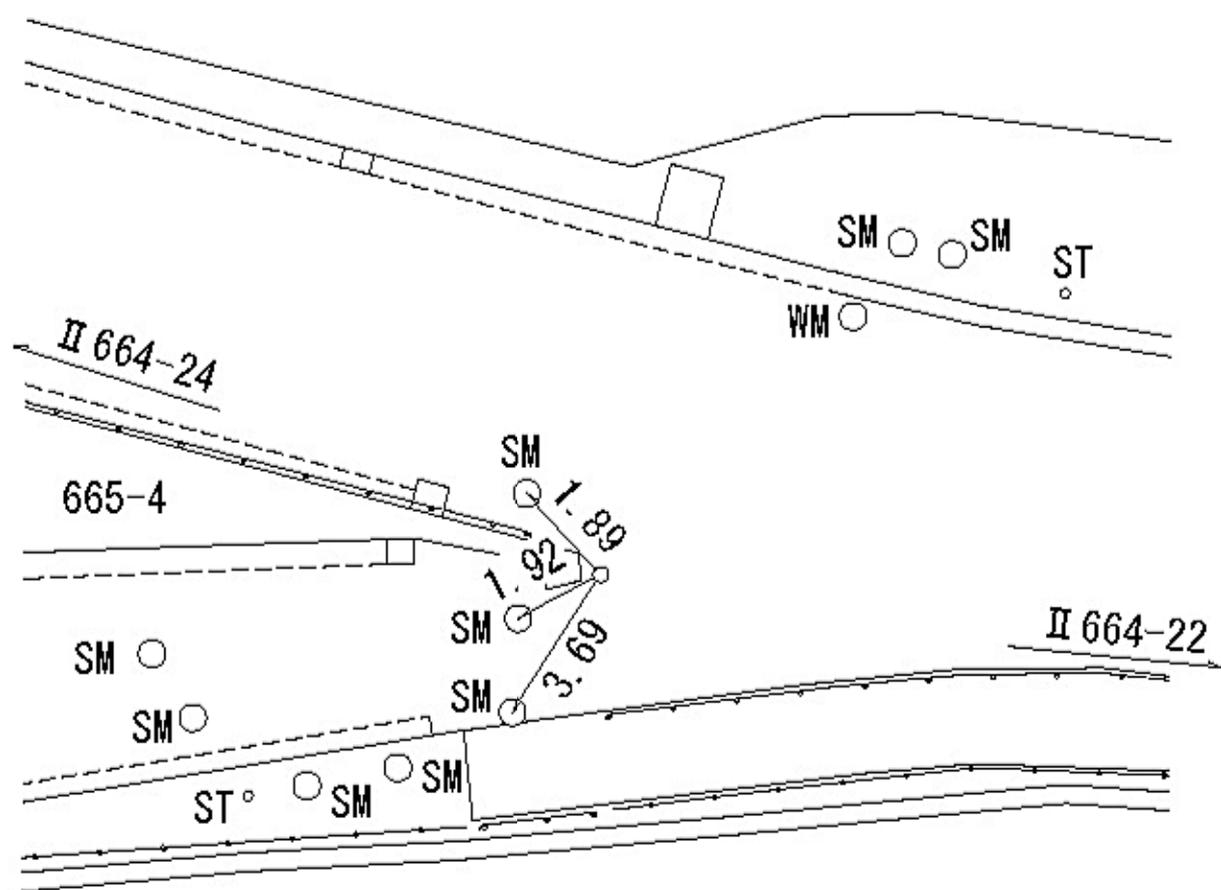

線
番
号

点
番
号

標 識 ノ 種 類

所 在 地

II 664

24


金属標・鋌・木杭

横浜市緑区小山町660-13番地先


要

図

キザミ

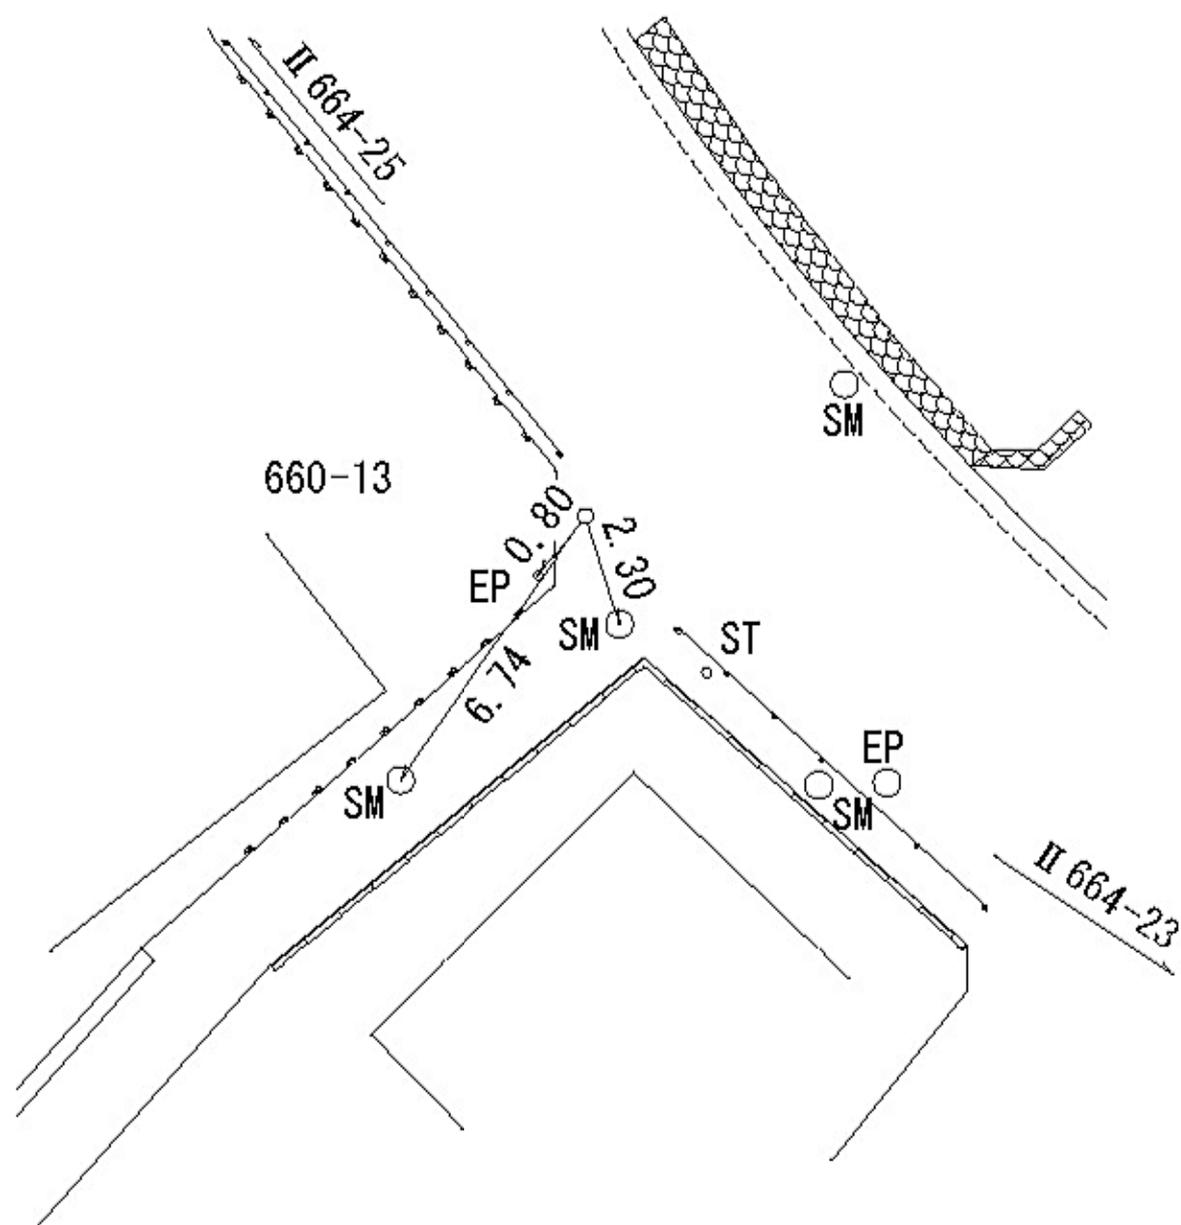

線番号	点番号	標識ノ種類	所在地
II 664	25	<div style="border: 1px solid black; border-radius: 50%; padding: 5px; display: inline-block;">金属標</div> ・ 鋌 ・ 木杭	横浜市緑区小山町350-1番地先
要 図		キザミ	

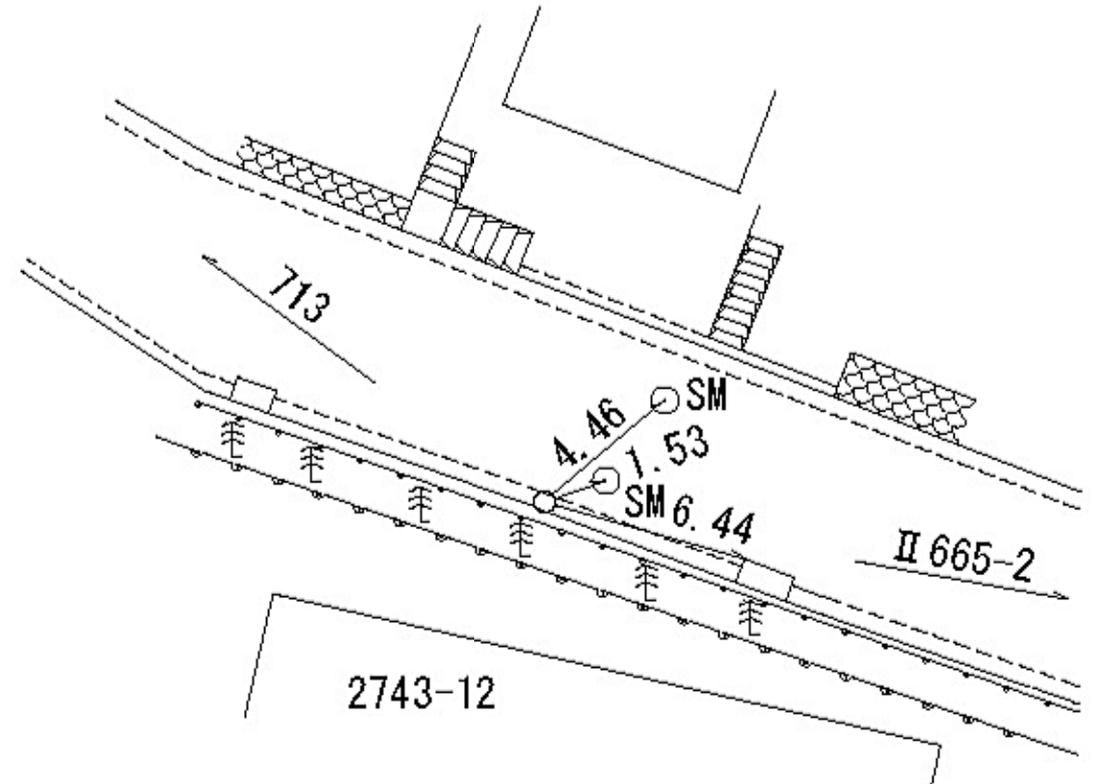線番号	点番号	標識ノ種類	所在地
II 665	1	<div data-bbox="622 470 1308 604" style="border: 1px solid black; border-radius: 50%; padding: 5px; display: inline-block;"> 金属標 </div> ・ 鋌 ・ 木杭	横浜市緑区長津田町2743-12番地先
要 図		キザミ	
			

線
番
号

点
番
号

標 識 ノ 種 類

所 在 地

Ⅱ 665

2


金属標・鋸・木杭

横浜市緑区長津田町2323-3番地先

要

図

キザミ

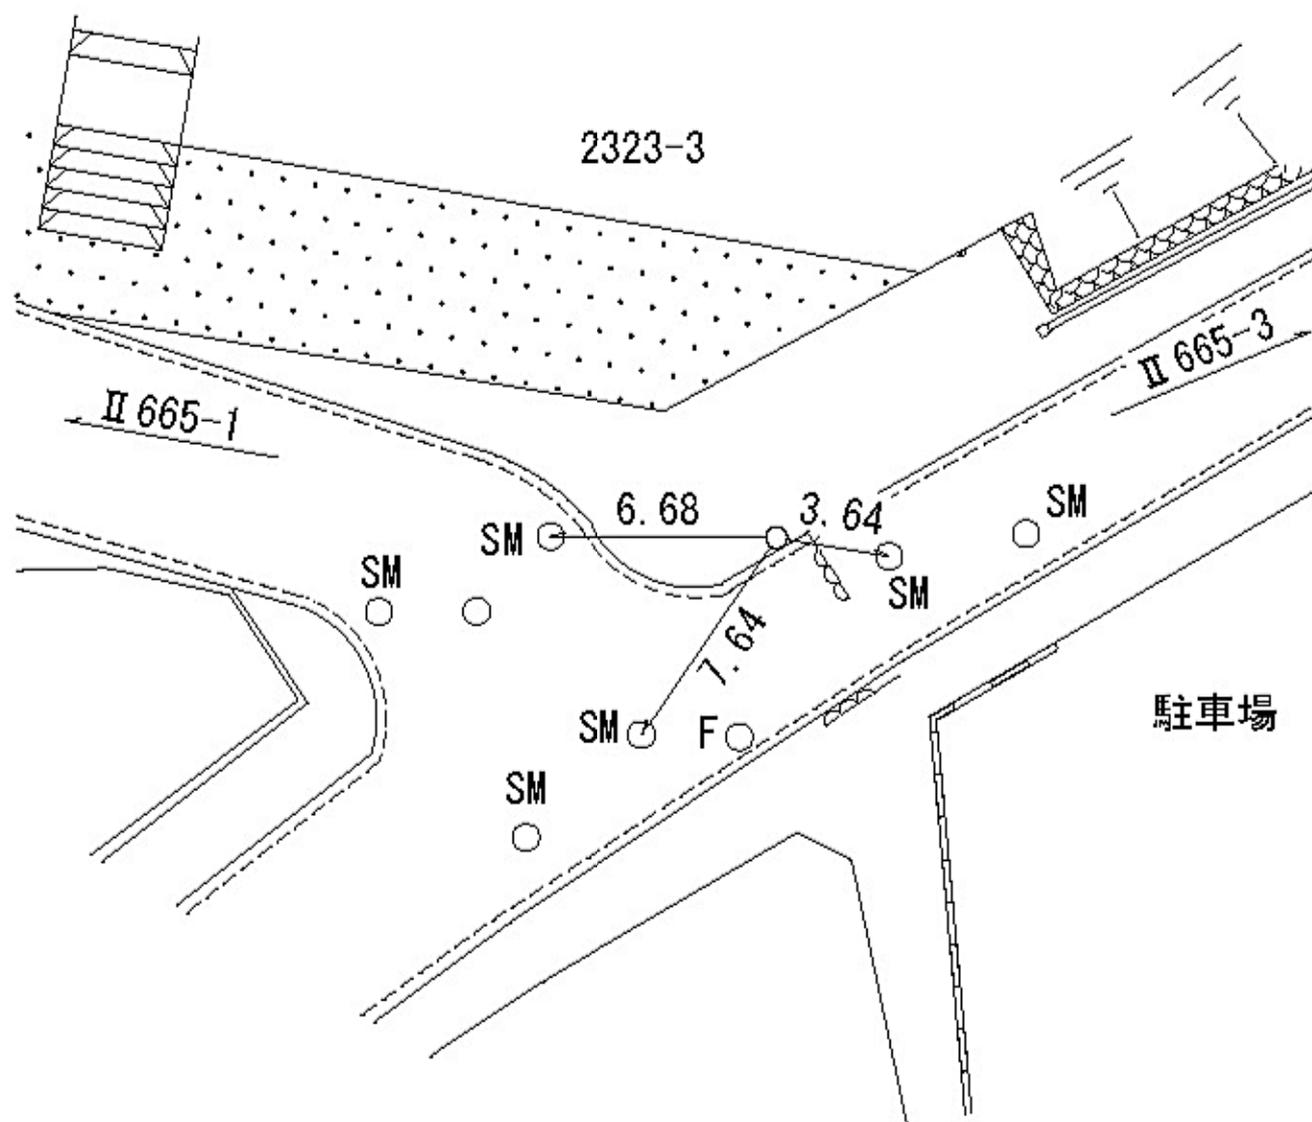

線
番
号

点
番
号

標 識 ノ 種 類

所 在 地

Ⅱ 665

3


金属標・鋌・木杭

横浜市緑区长津田町2717-1番地先

要

図

キザミ

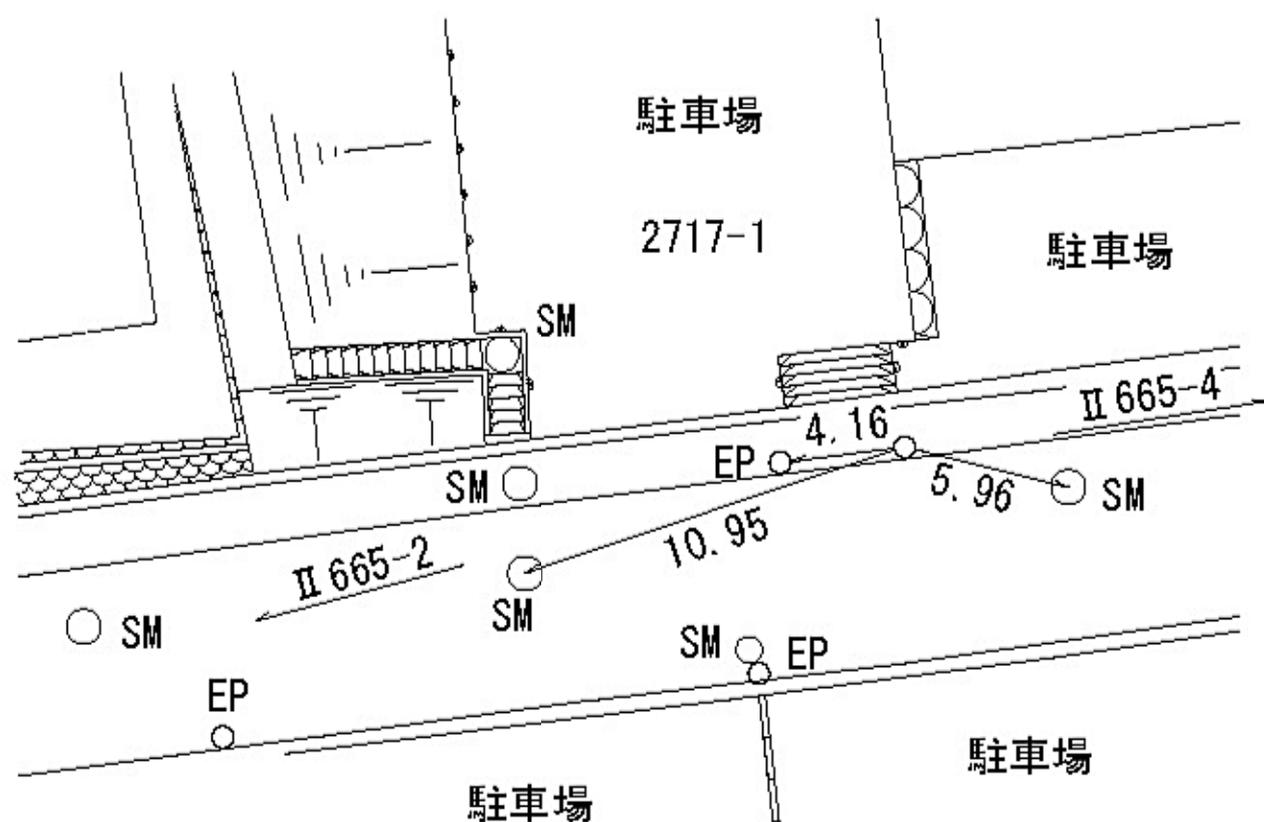

所在地

横浜市緑区長津田六丁目1416-1番地先

標識ノ種類

金属標・鋌・木杭

キザミ

線番号


II 665

点番号

5

要

図

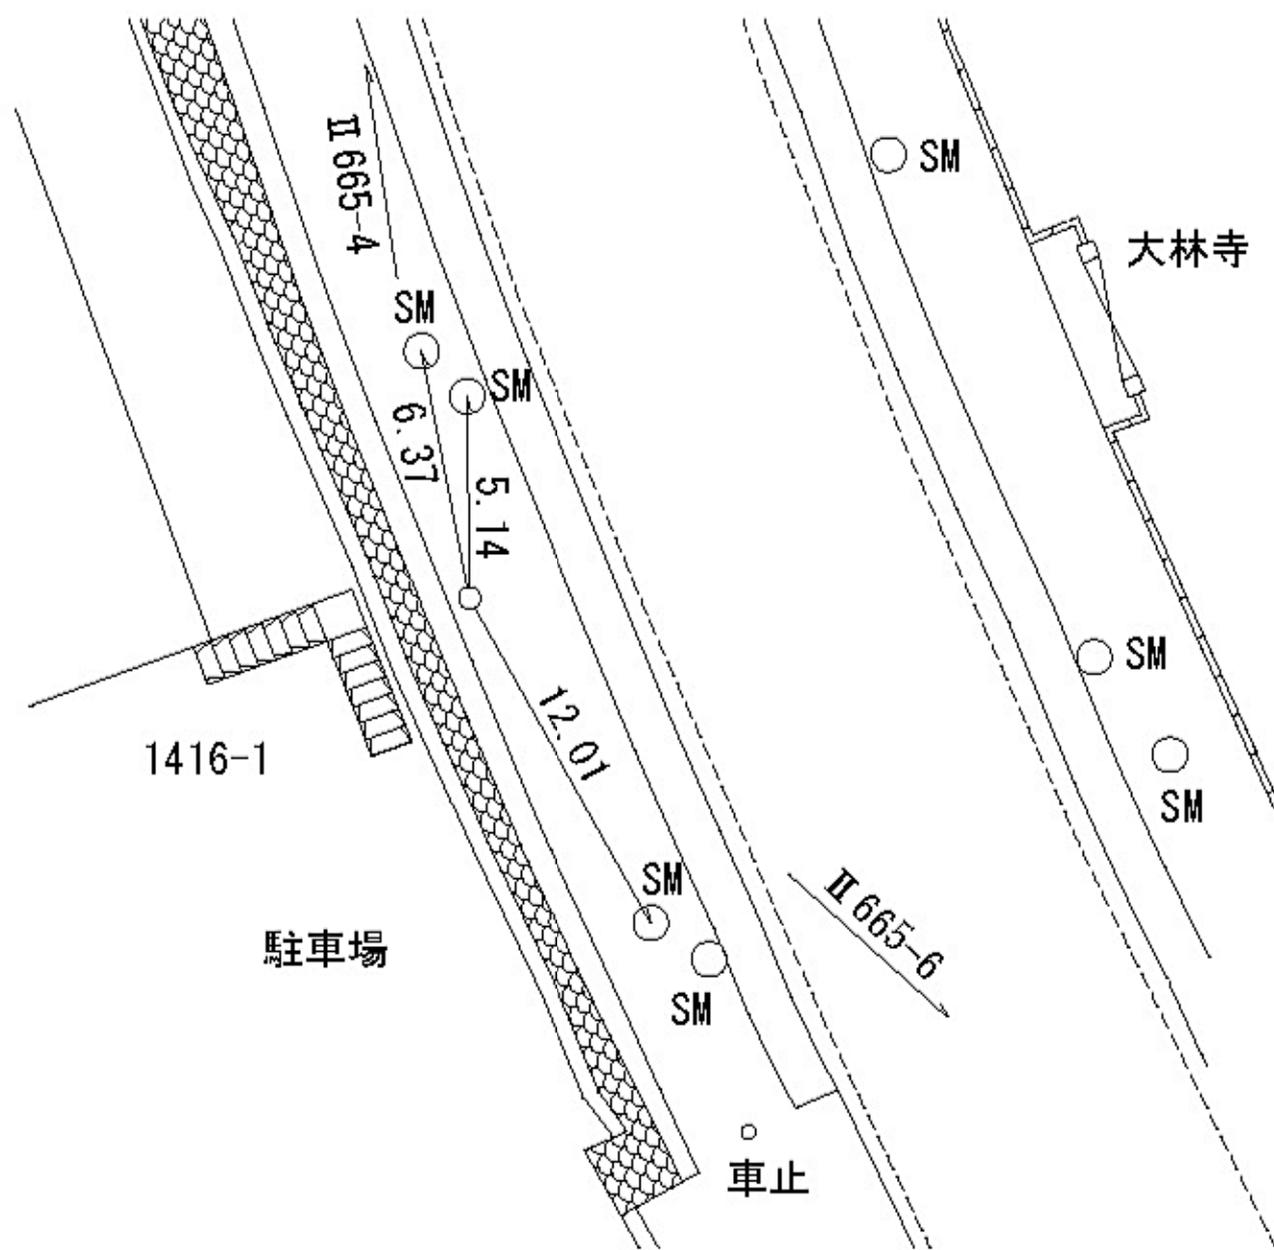

線
番
号

点
番
号

標 識 ノ 種 類

所 在 地

II 665

6


金属標・鋌・木杭

横浜市緑区長津田みなみ台五丁目2-27番地先

要

図

キザミ

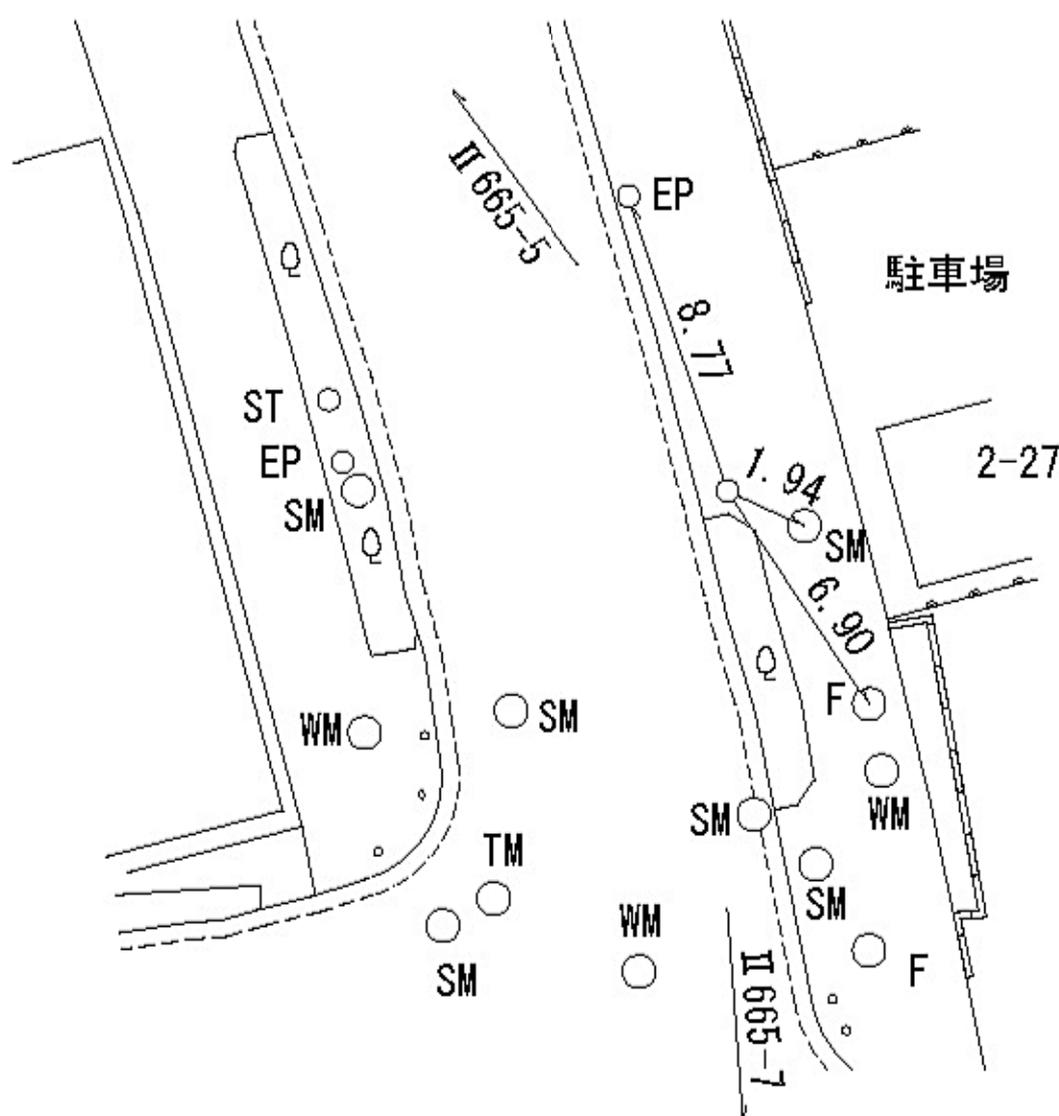

線
番
号

点
番
号

標 識 ノ 種 類

所 在 地

II 665

8


金属標・鋌・木杭

横浜市緑区長津田みなみ台五丁目24-5番地先

要

図

キザニ

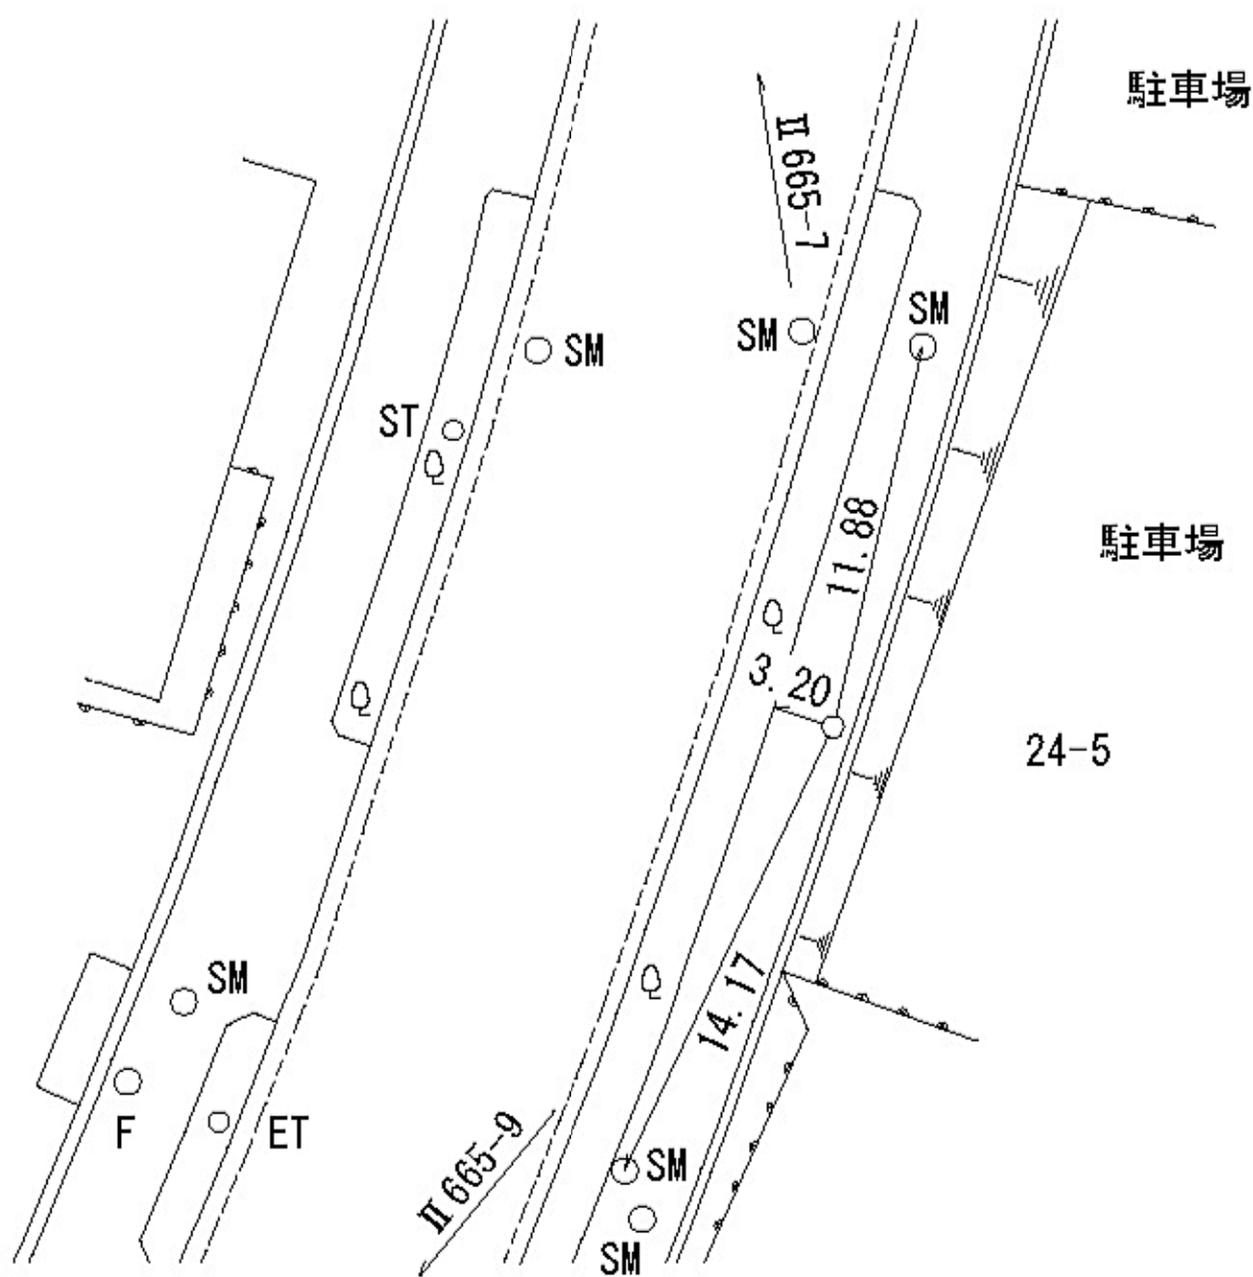

線番号	点番号	標識ノ種類	所在地
II 665	9	<div style="border: 1px solid black; border-radius: 50%; padding: 5px; display: inline-block;">金属標</div> ・ 鋌 ・ 木杭	横浜市緑区長津田みなみ台一丁目39-7番地先
要 図		キザミ	

線
番
号

点
番
号

標 識 ノ 種 類

所 在 地

II 665

10


金属標・鋌・木杭

横浜市緑区長津田みなみ台七丁目2番地先

要

図

キザミ

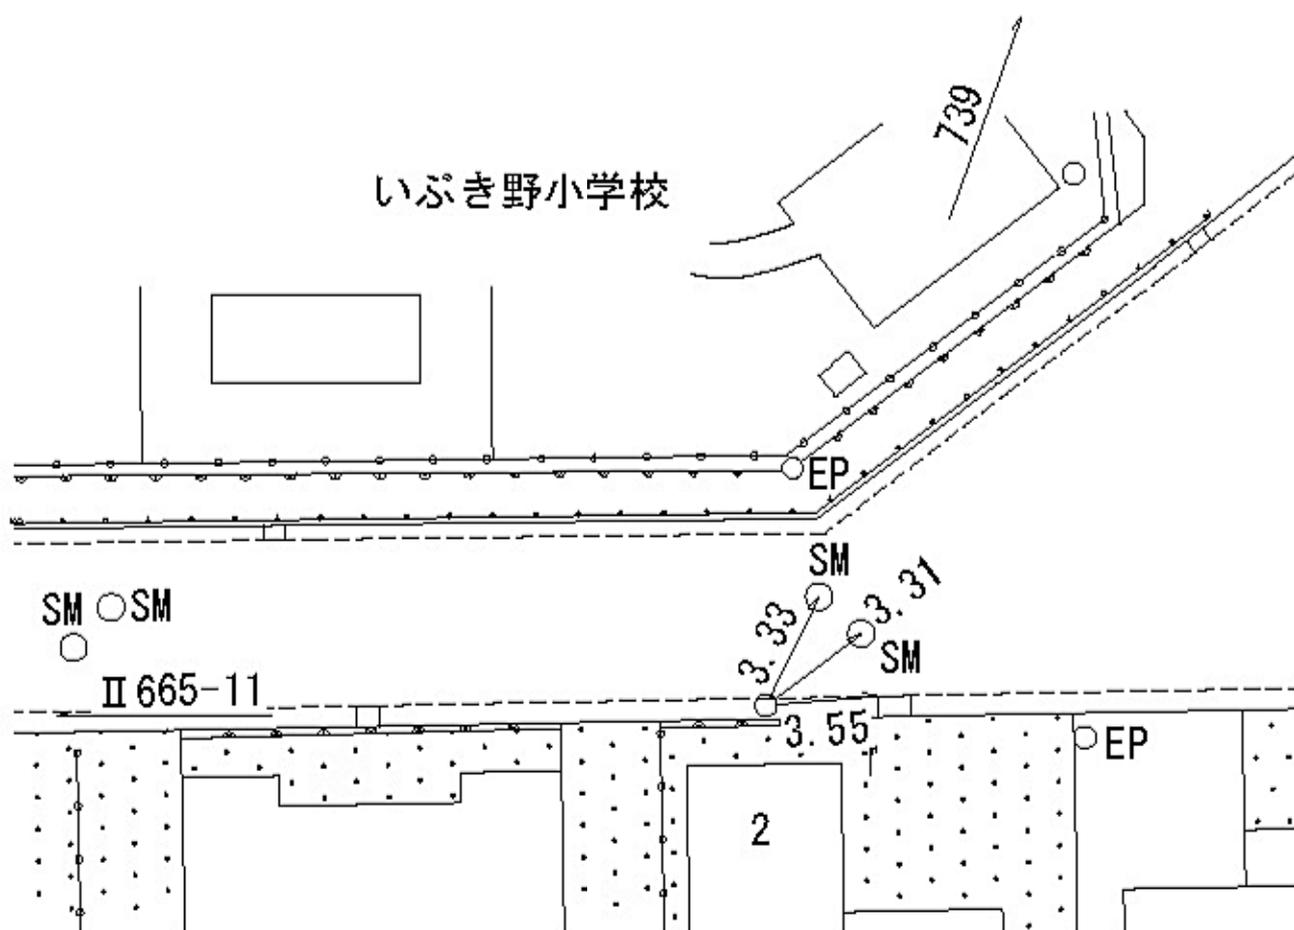

所在地

横浜市緑区長津田みなみ台五丁目9-12番地先

標識ノ種類

金属標・鋌・木杭

キザミ

点番号


11

線番号

II 665

要

図

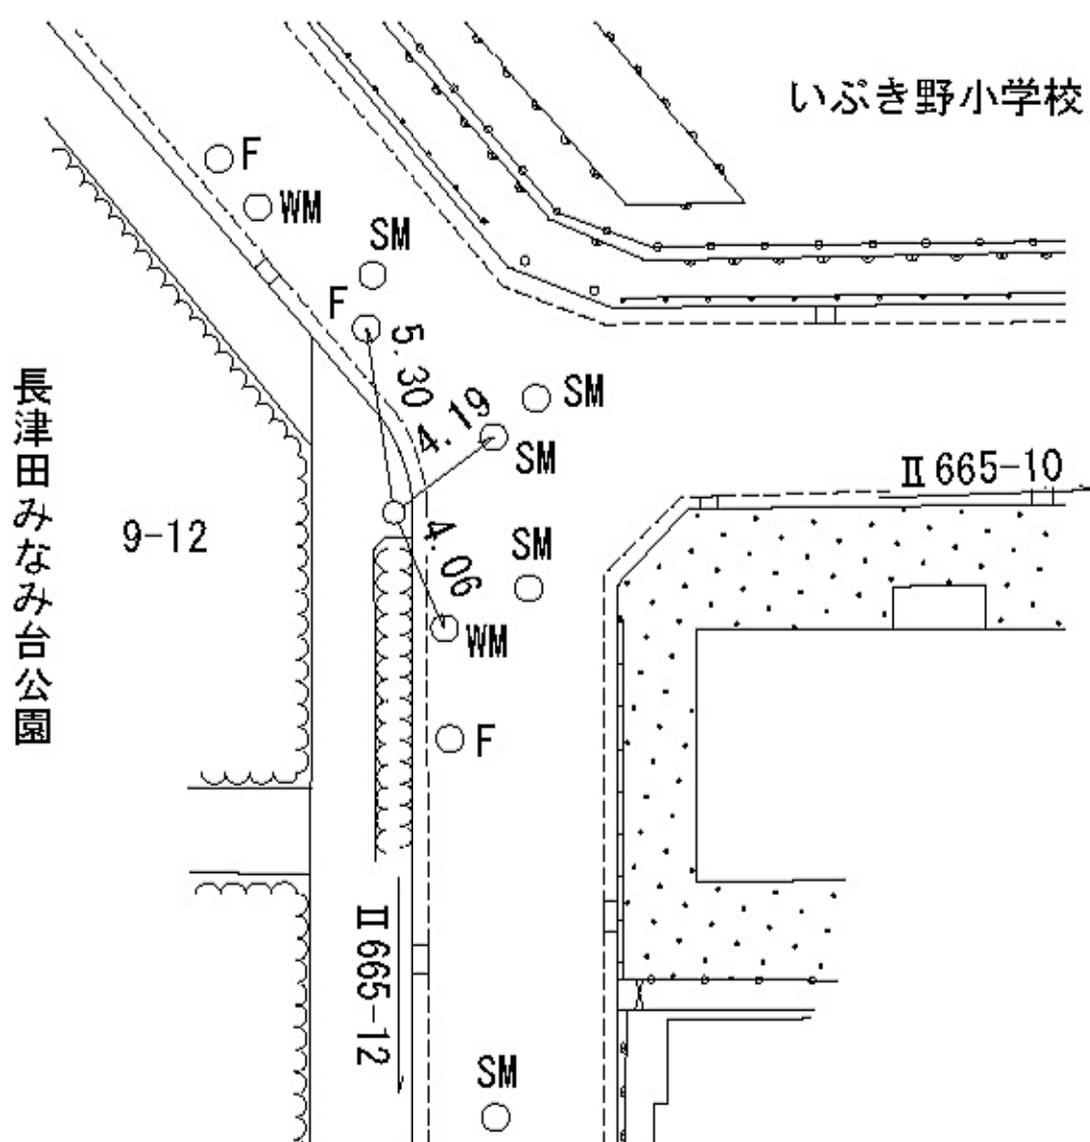

所在地

横浜市緑区長津田みなみ台五丁目9-12番地先

標識ノ種類

金属標・鋌・木杭

キザミ


点番号

12

線番号

II 665

要 図

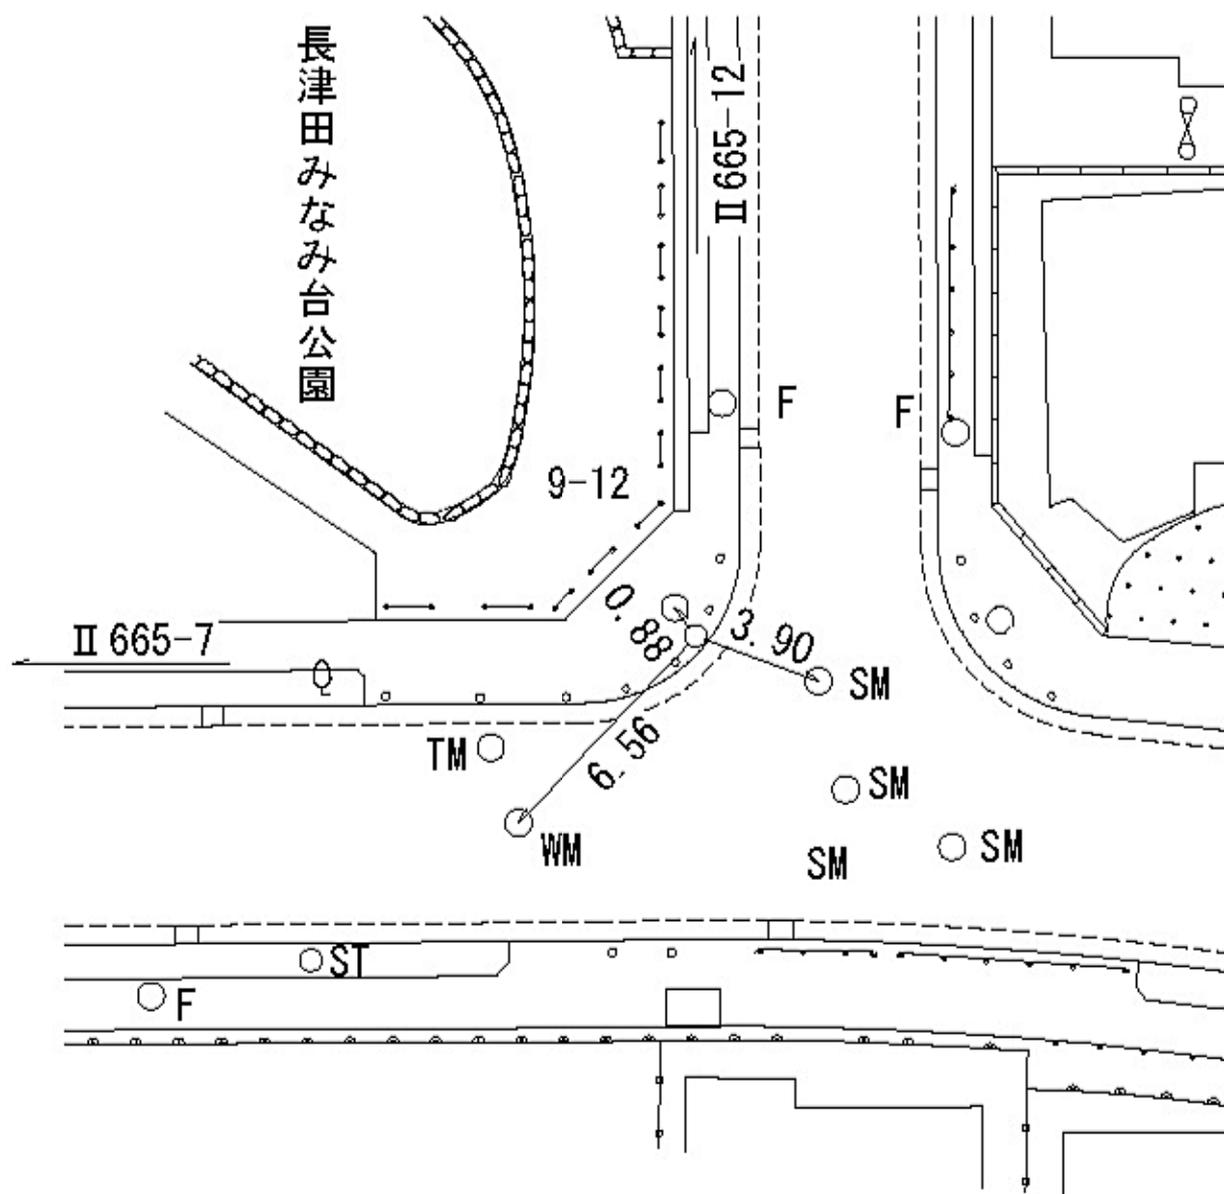


線番号	点番号	標識ノ種類
-----	-----	-------

所在地

II 666	1	<p>金属標・鋌・木杭</p> <p>キザミ</p>
--------	---	----------------------------

南区六ツ川一丁目二一九番地先

要 図

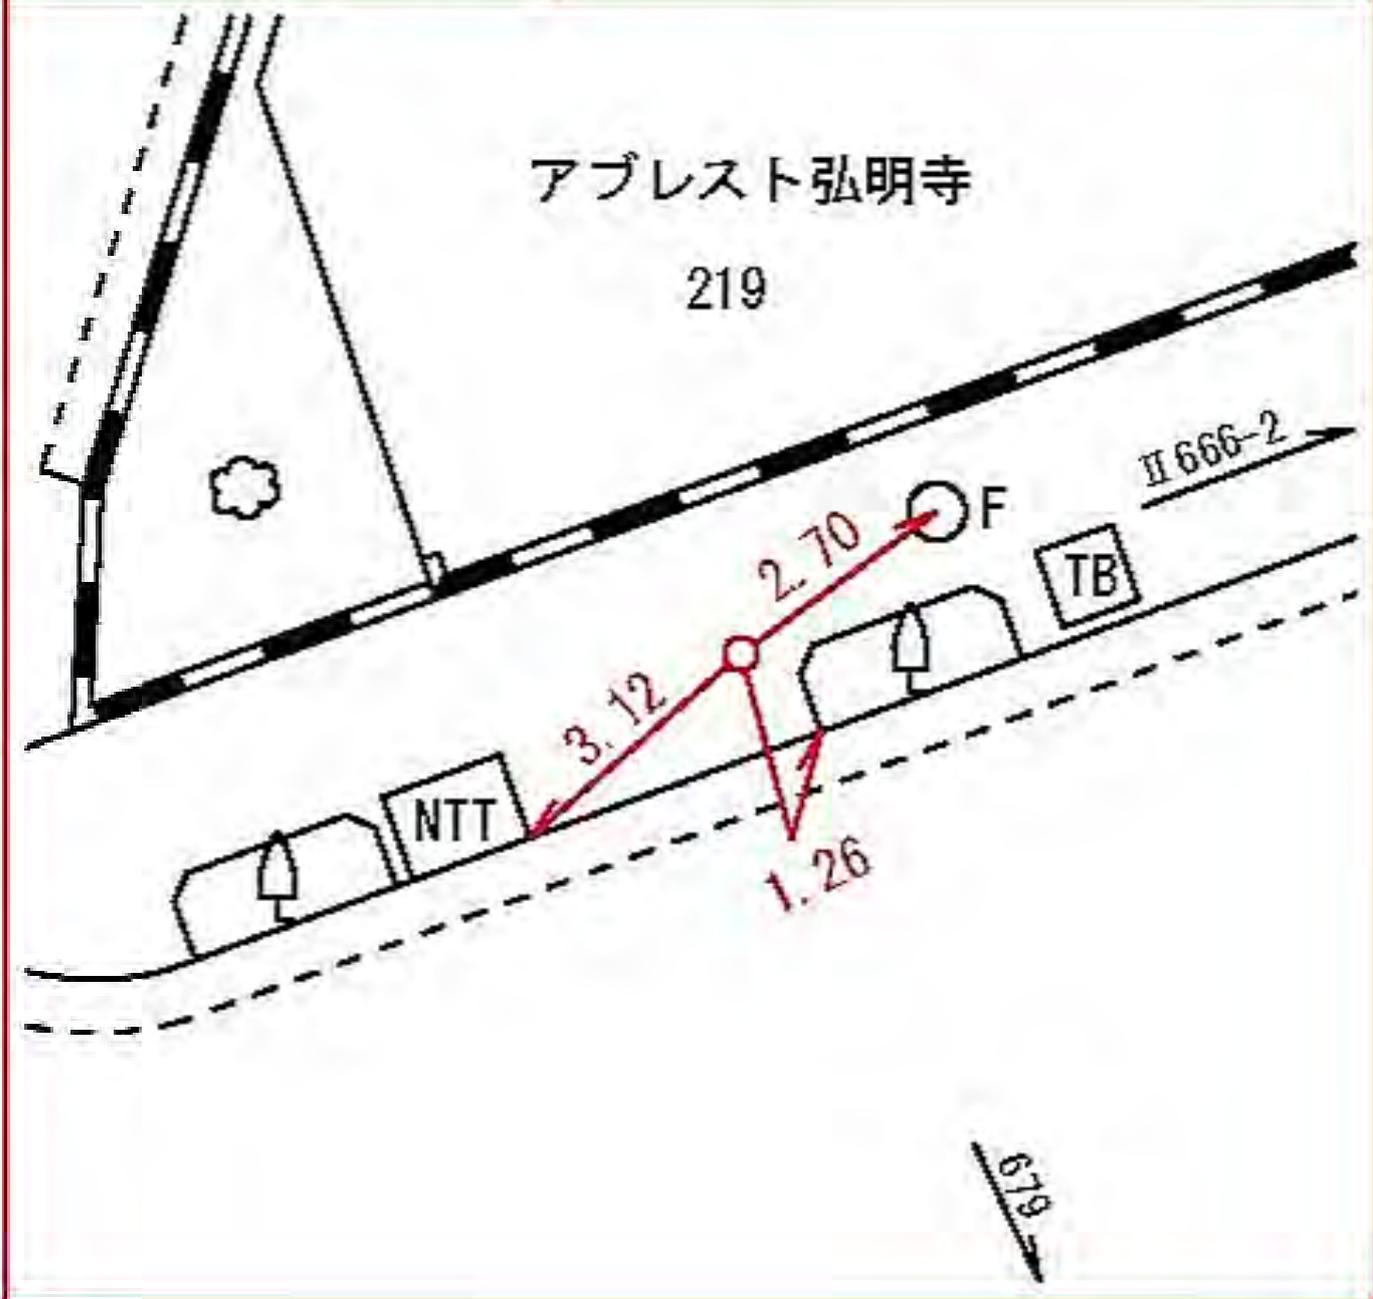

所在地

南区六ツ川一丁目三九一一番地先

標識ノ種類

金属標・鋌・木杭

キザミ

点番号

3

線番号

II 666

要

図



所在地

南区六ツ川一丁目五〇番地先

標識ノ種類

点番号

線番号

Ⅱ 666


4

金属標・鋌・木杭

キザミ

要

図

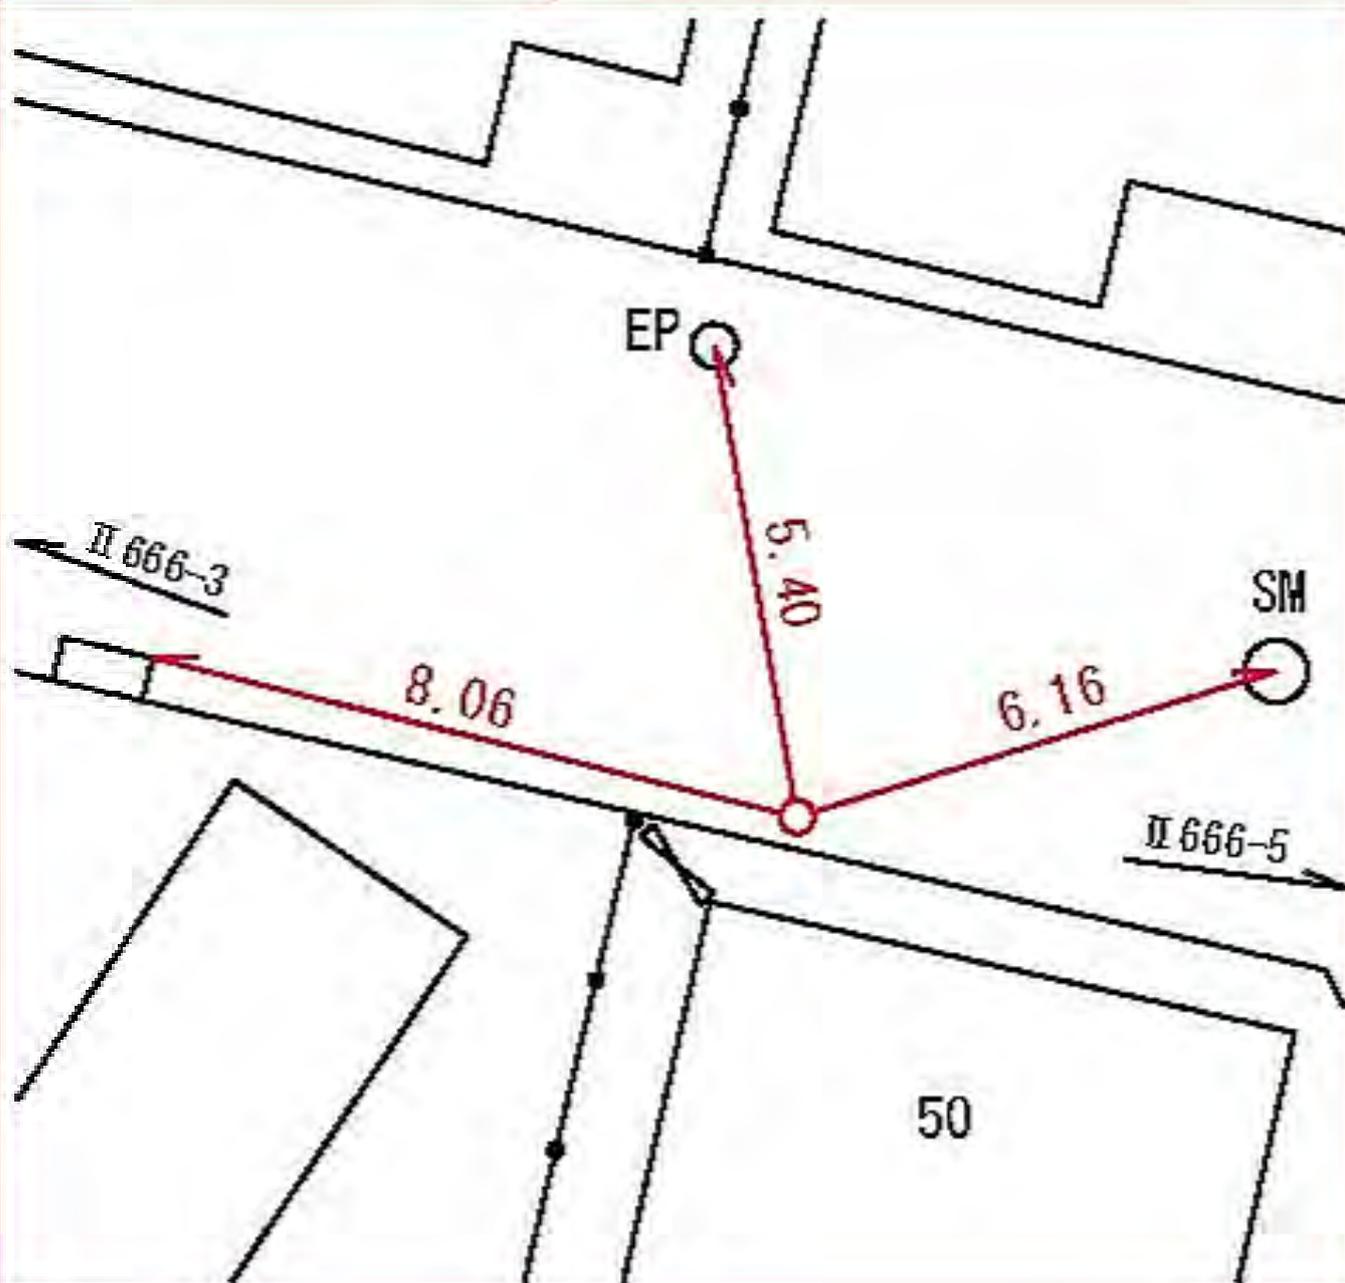

所在地

南区弘明寺二六七番地先

標識ノ種類

点番号

線番号


金属標・鋌・木杭

5

II 666

キザミ

要 図

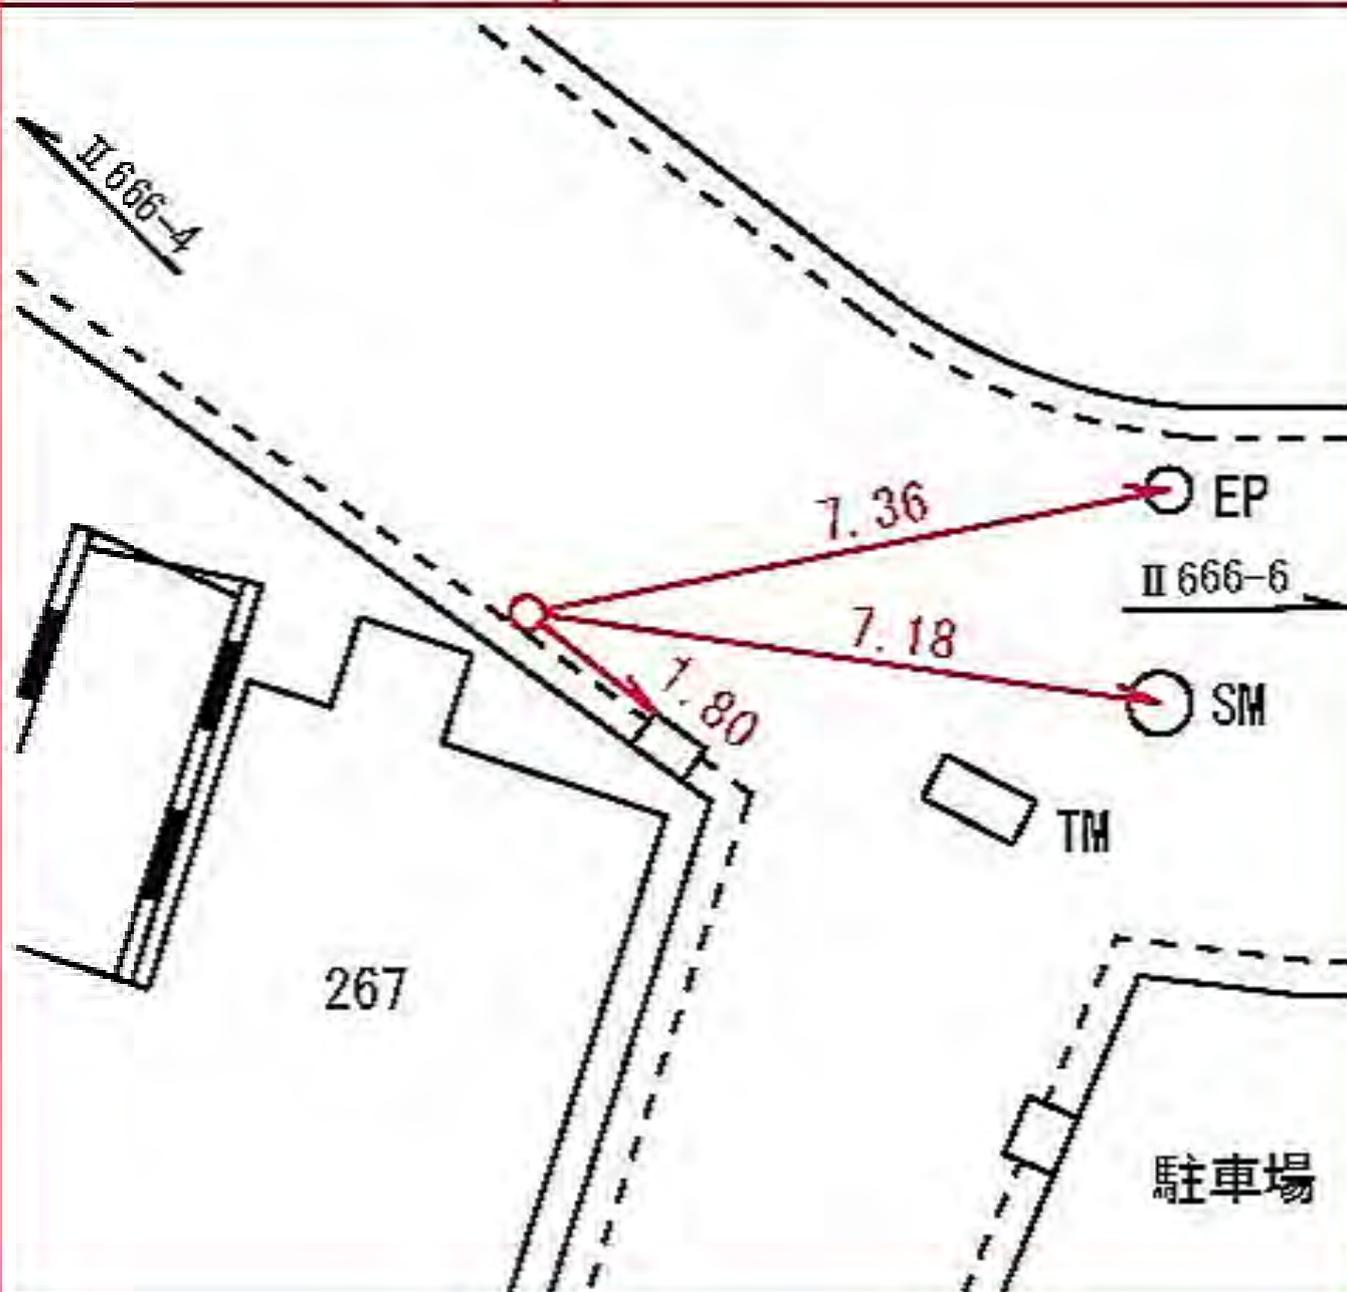

所在地

南区弘明寺二六七番地先

標識ノ種類

点番号

線番号


金属標・鋌・木杭

6

II 666

キザミ

要 図

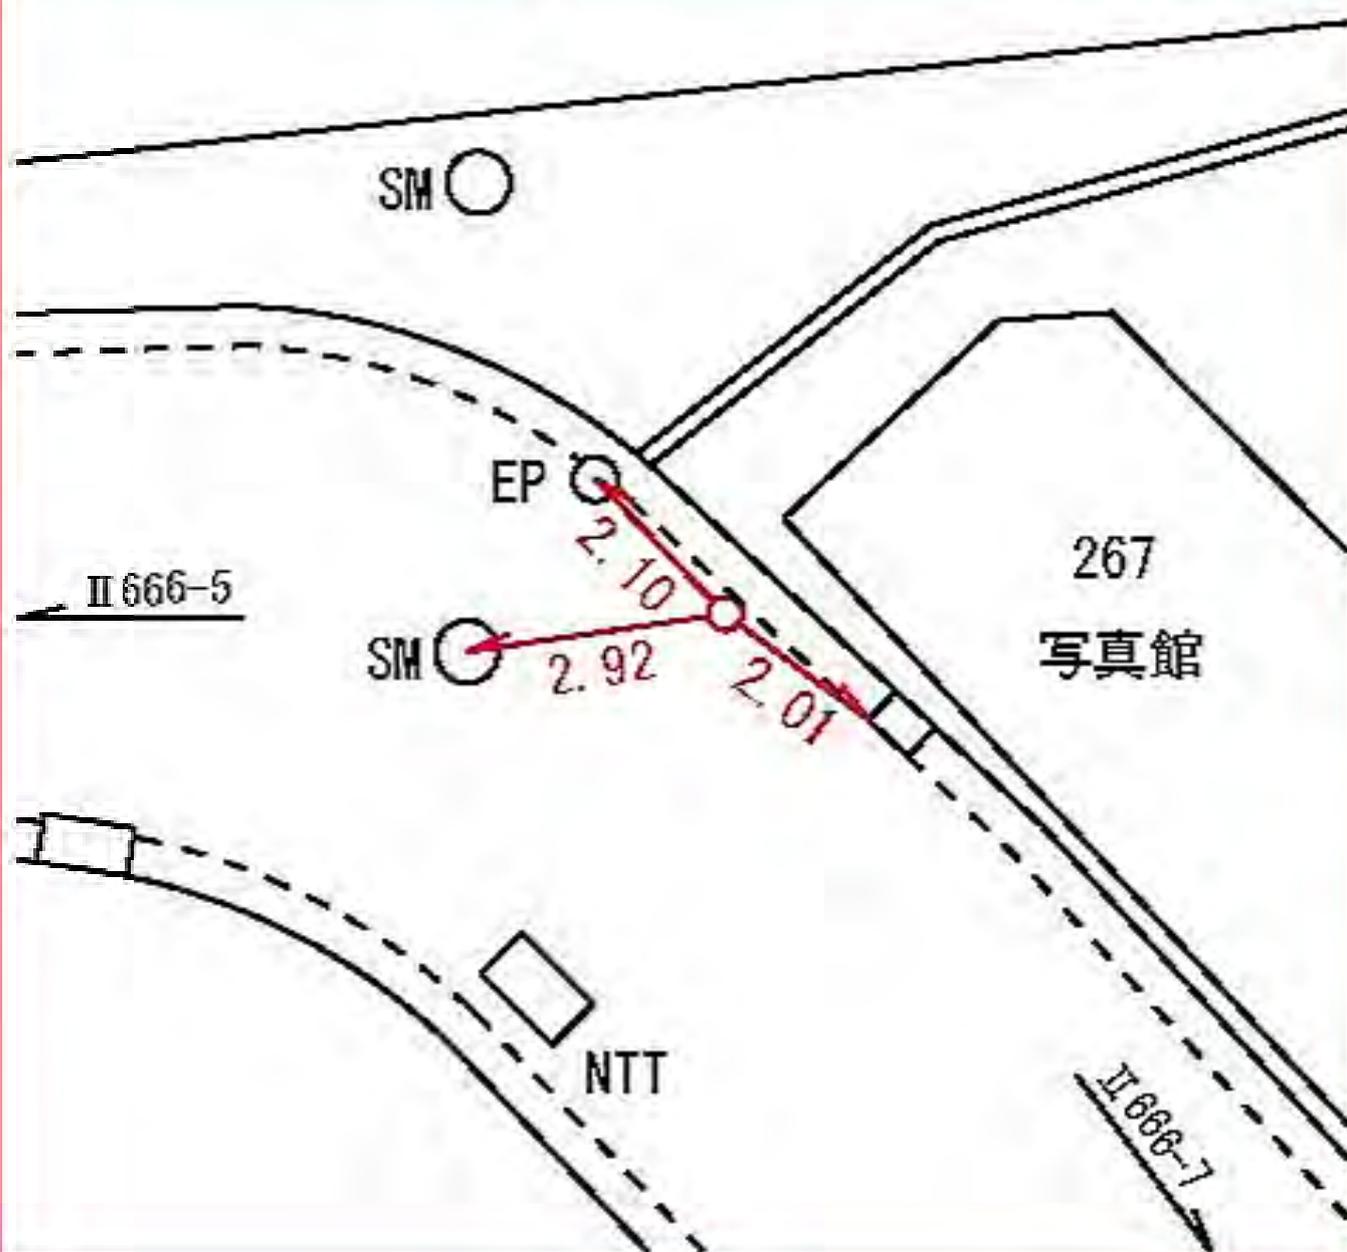

所在地

南区弘明寺二七五番地先

標識ノ種類

点番号

線番号


金属標・鋌・木杭

7

II 666

キザミ


要 図

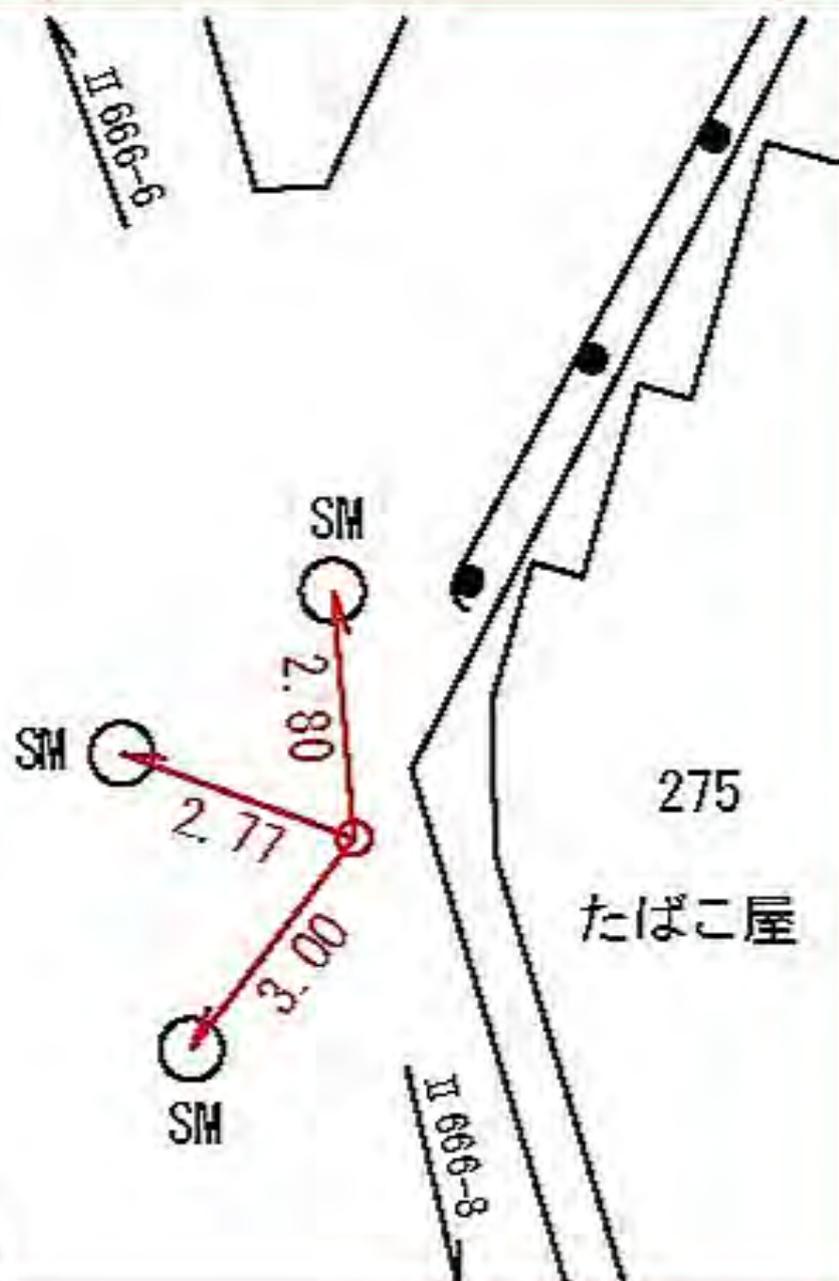

線番号	点番号	標識ノ種類	所在地
-----	-----	-------	-----

II 666	8	金属標・鋌・木杭 キザミ	南区弘明寺二六〇番地先
--------	---	-----------------	-------------

要図	
----	--

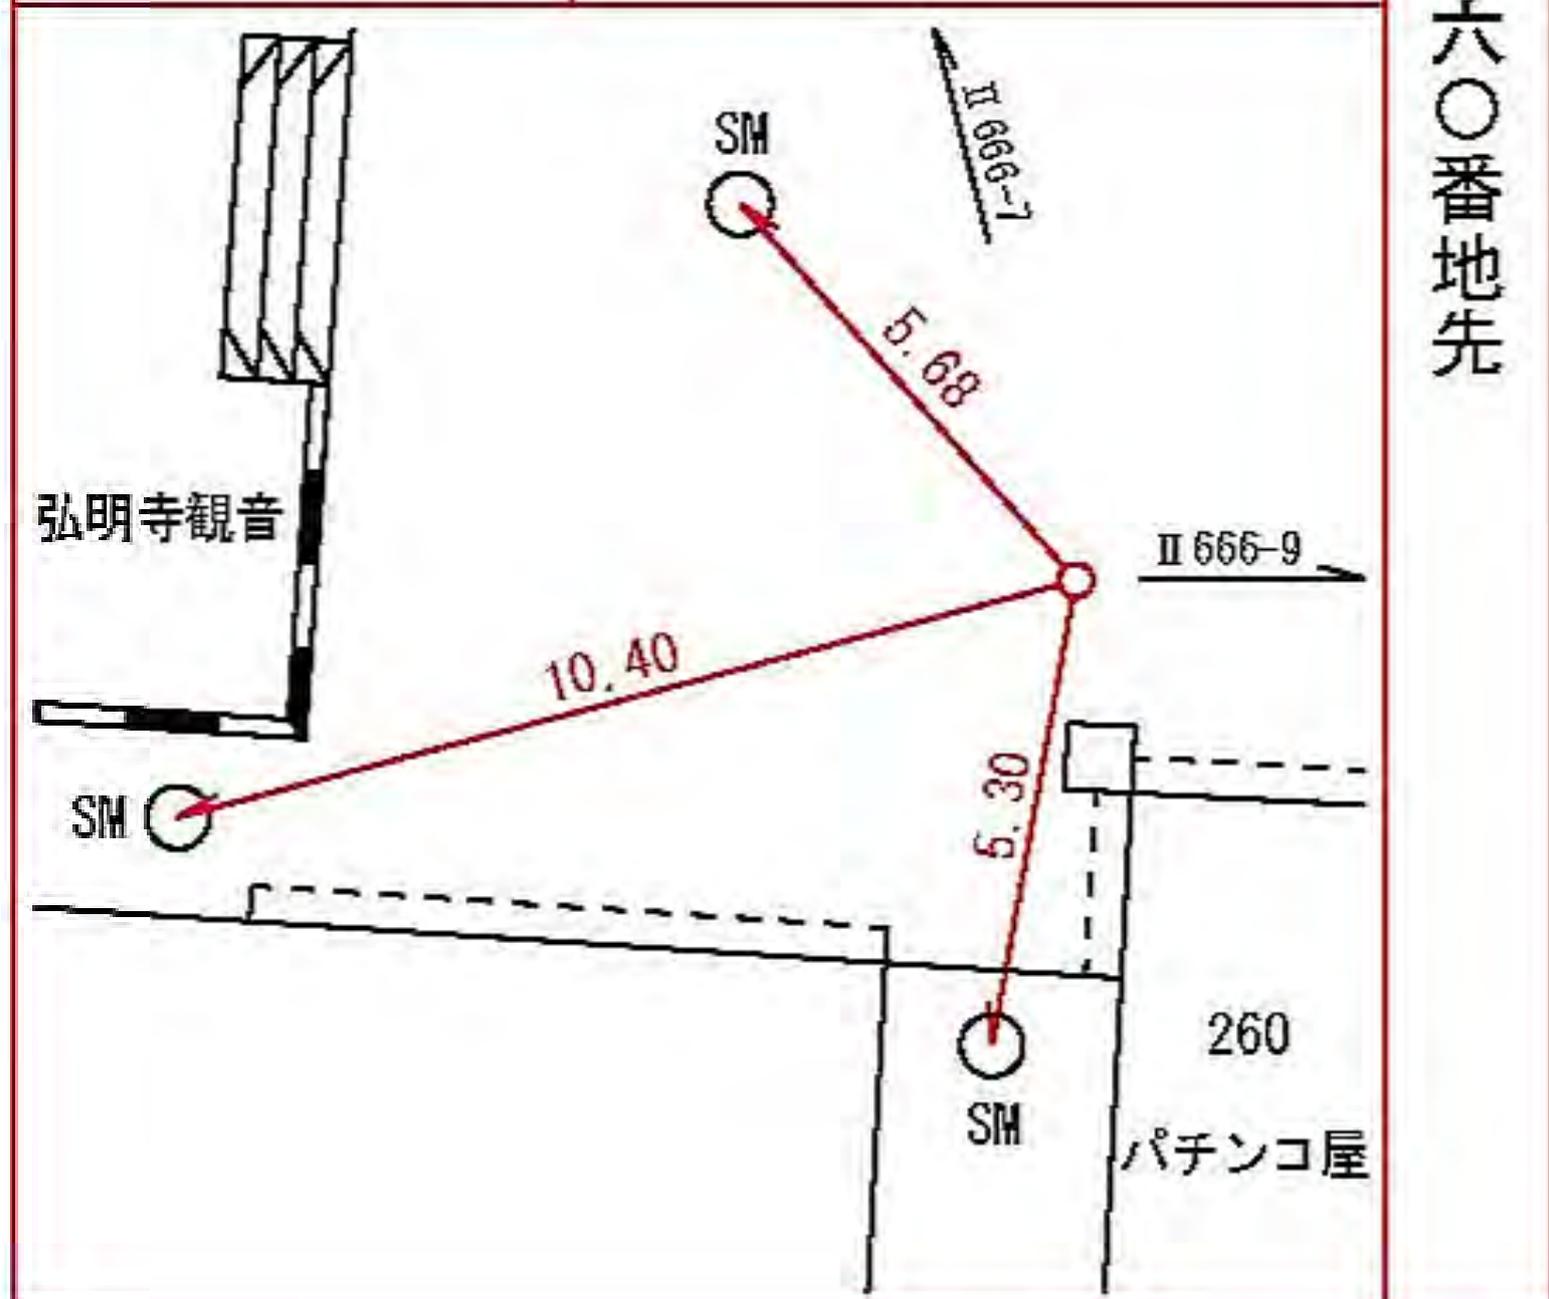

所在地

南区弘明寺一四九番地先

標識ノ種類

点番号

線番号


金属標・鋌・木杭

9

II 666

キザミ

要 図

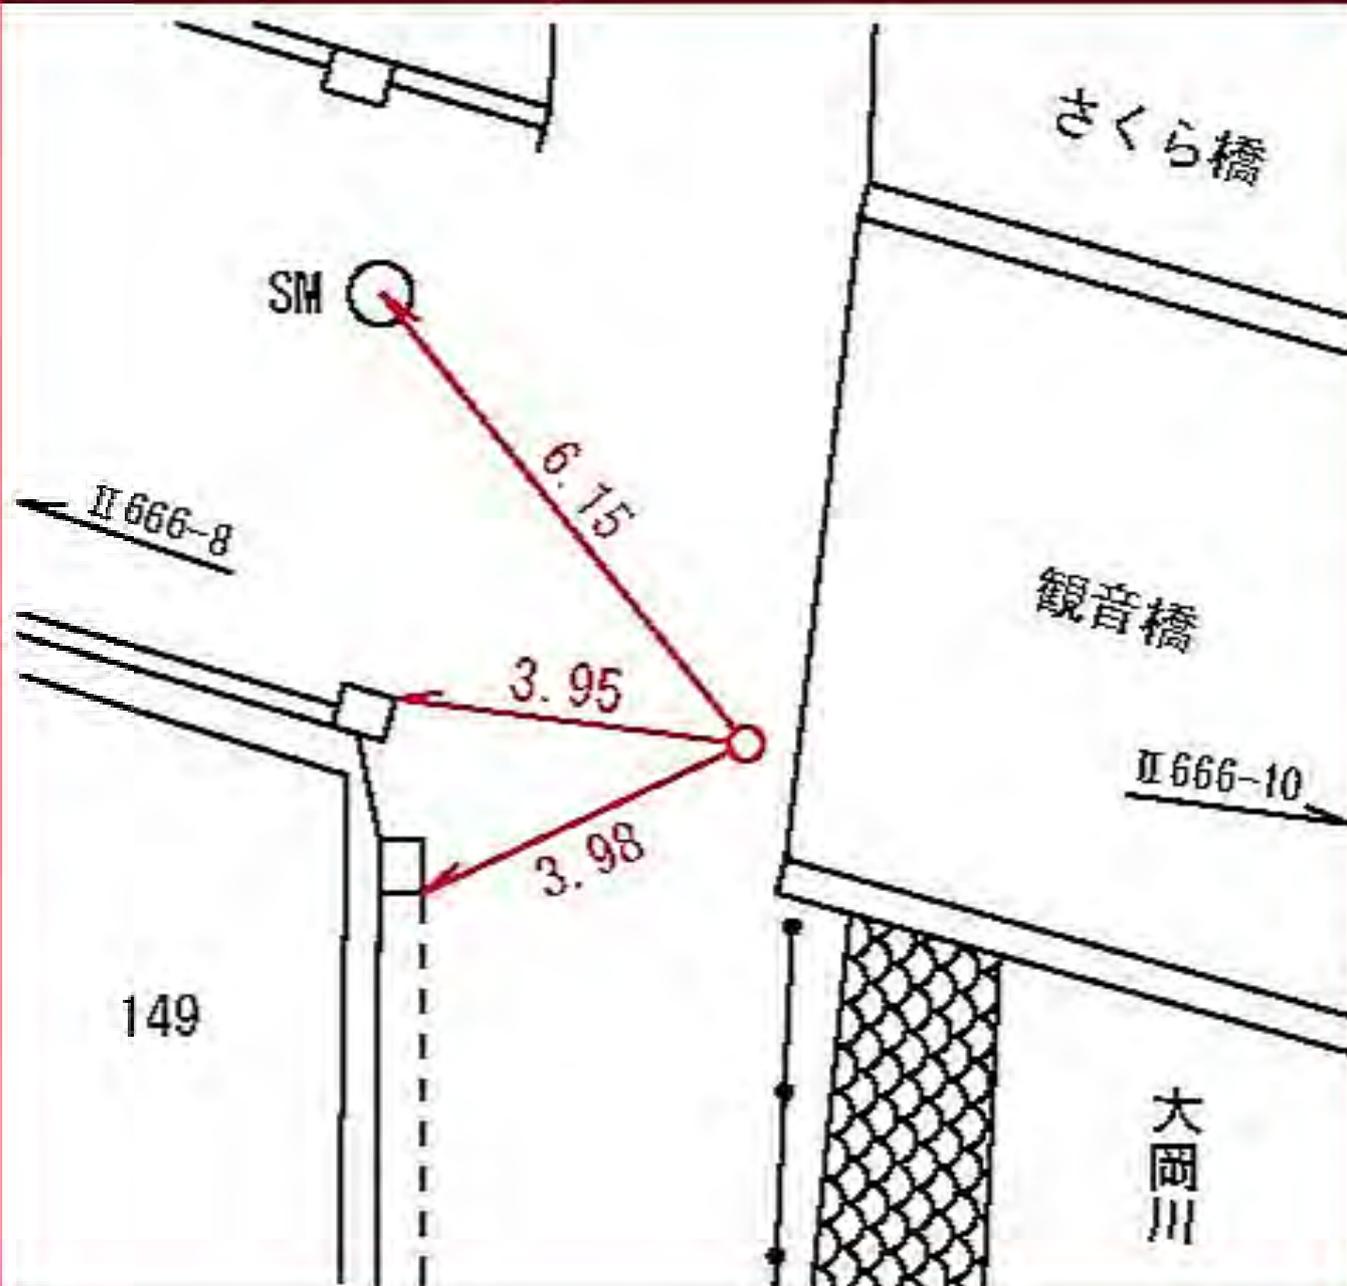

所在地

南区通町四丁目一一五番地先

標識ノ種類

金属標・鋌・木杭

キザミ

点番号

10

線番号

II 666

要 図



所在地

南区大岡二丁目一五一二番地先

標識ノ種類

点番号

線番号


II 666

12

金属標・鋌・木杭

キザミ

要 図

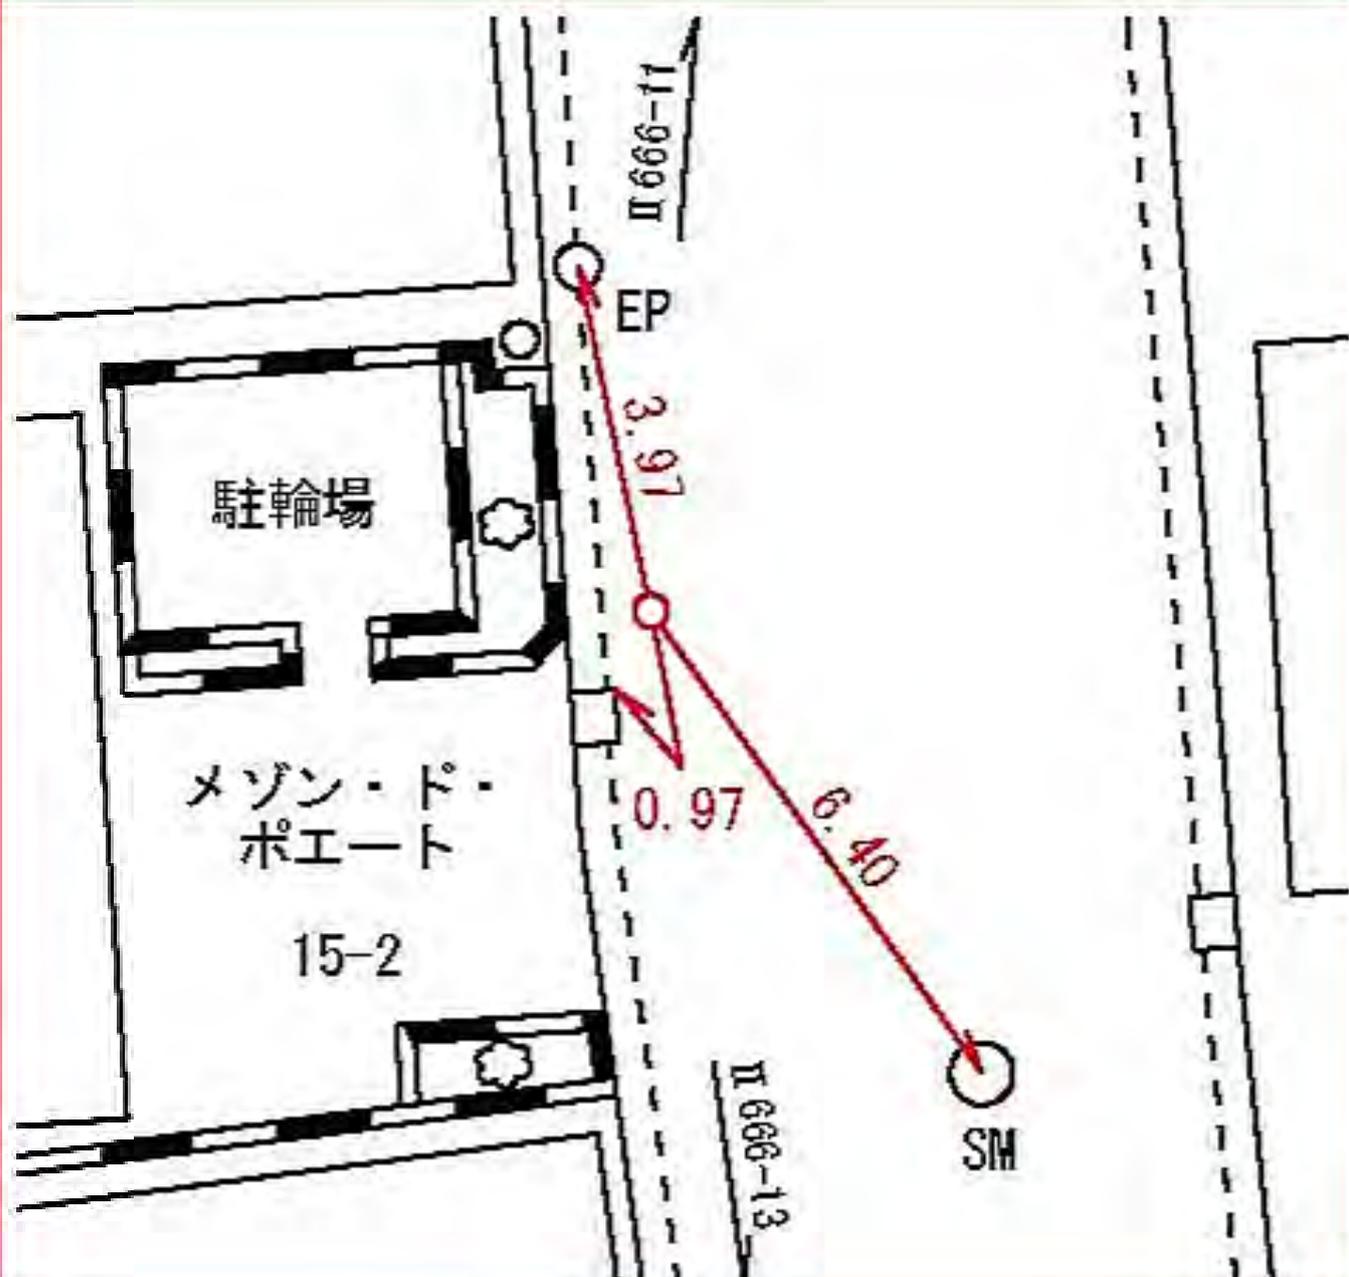

所在地

南区大岡二丁目二〇一四番地先

標識ノ種類

金属標・鋌・木杭

キザミ

点番号

13

線番号

II 666

要

図



所在地

南区大岡二丁目二三一一七番地先

標識ノ種類

点番号

線番号


金属標・鋌・木杭

14

II 666

キザミ

要 図

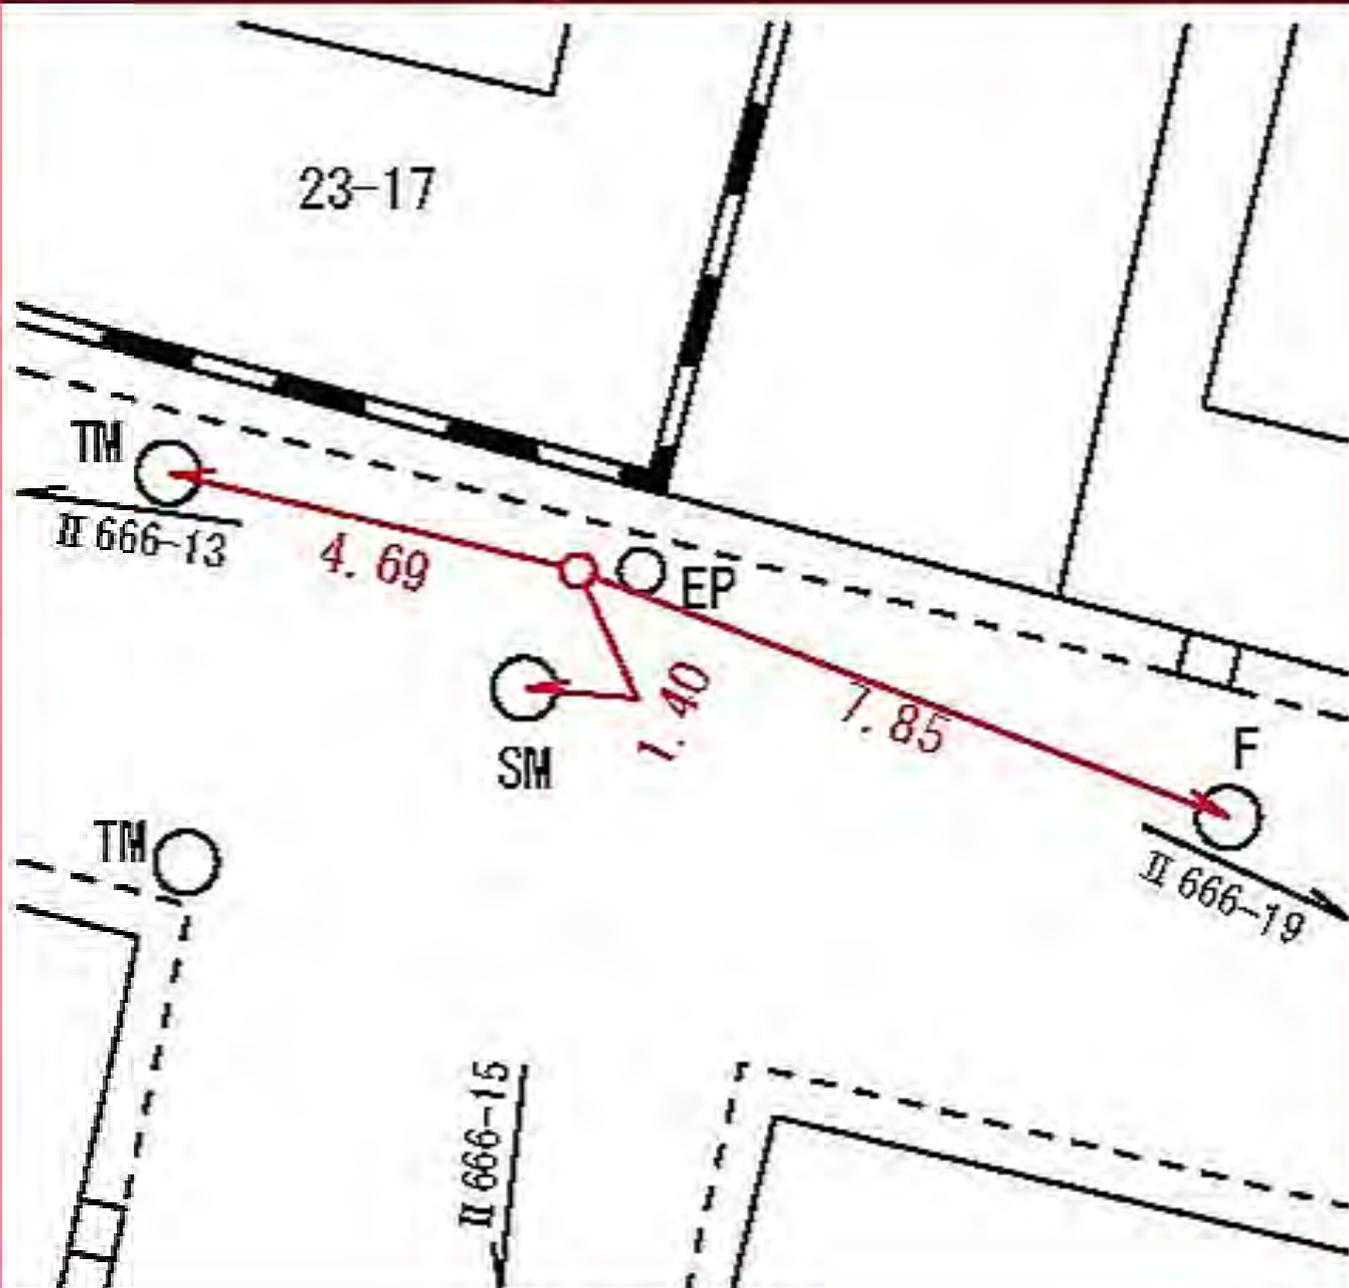

所在地

南区大岡三丁目一一一八番地先

標識ノ種類

点番号

線番号


金属標・鋌・木杭

15

II 666

キザミ

要 図

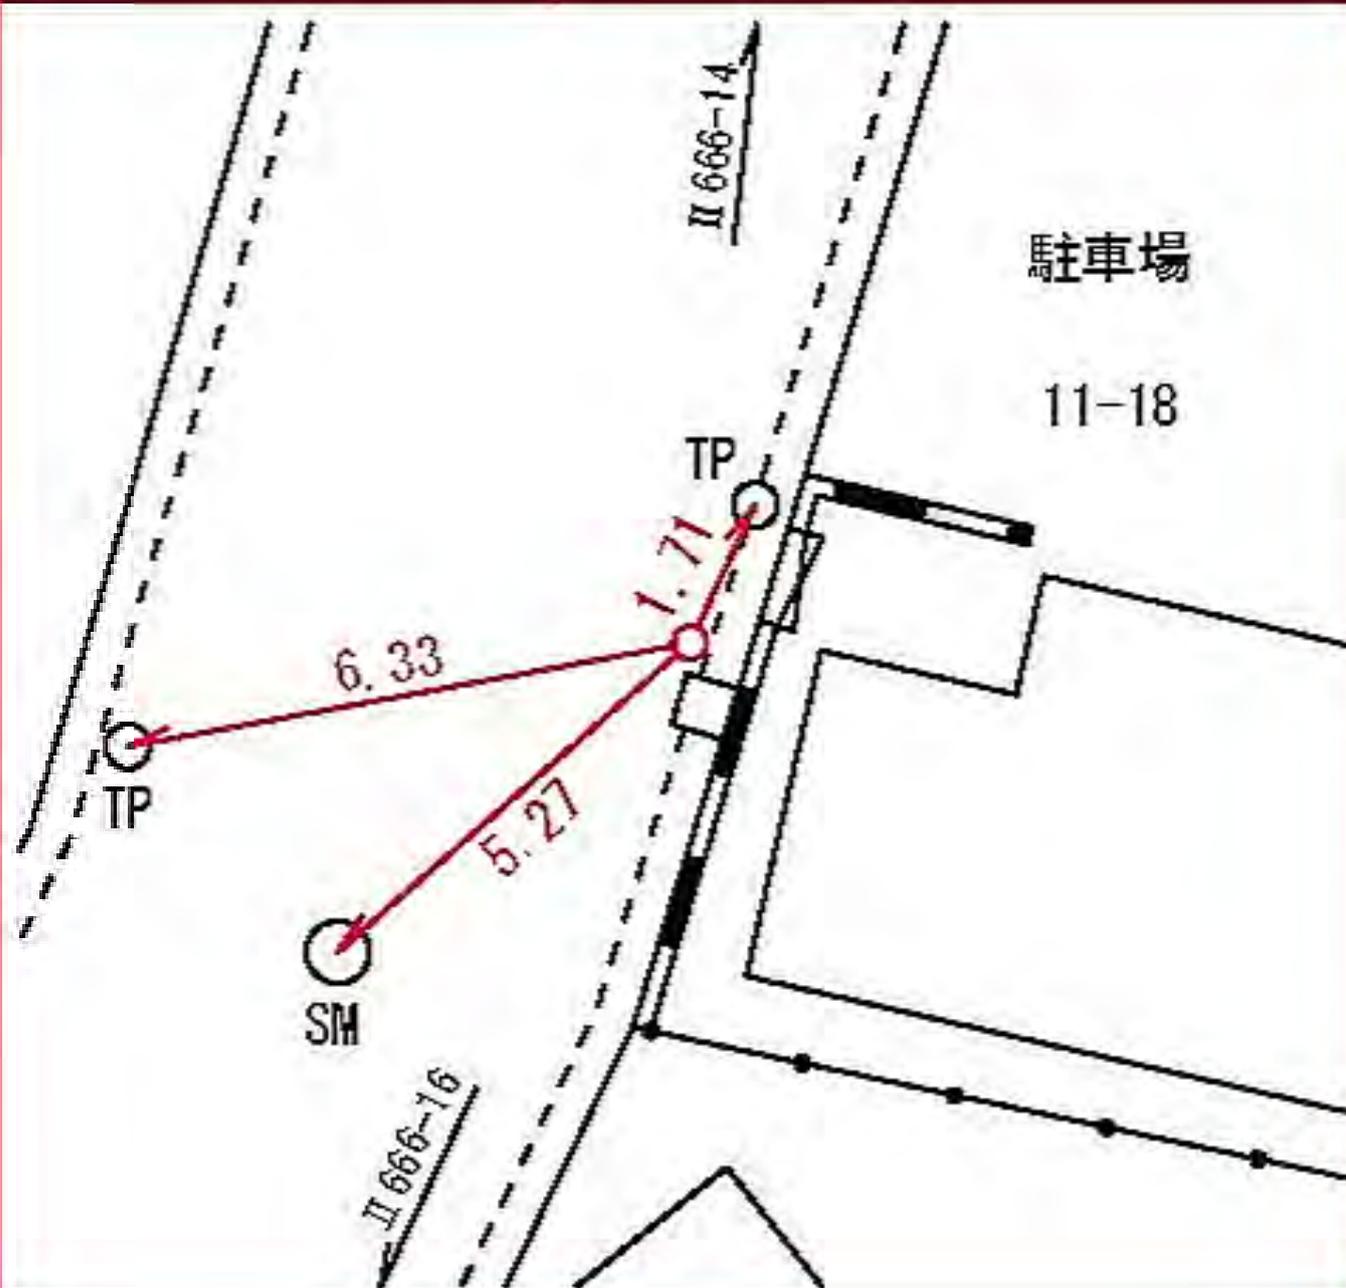

所在地

南区大岡三丁目三〇一―二番地先

標識ノ種類

点番号

線番号


金属標・鋌・木杭

17

II 666

キザミ

要 図

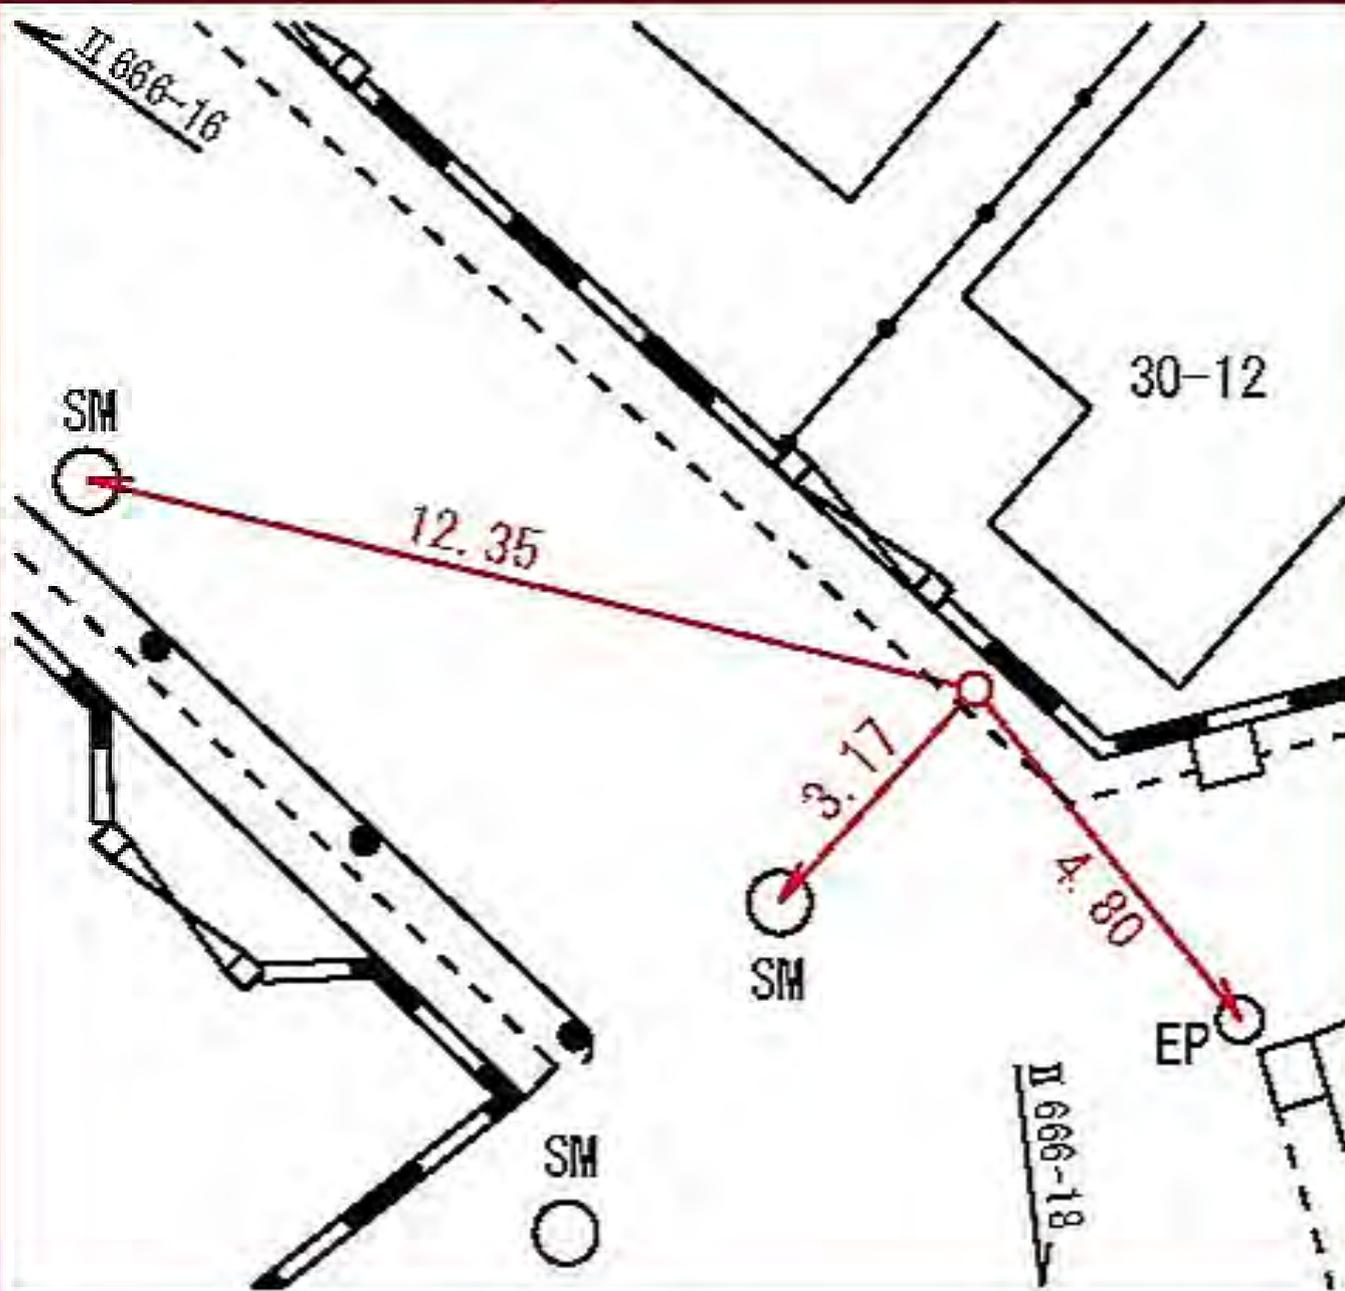

所在地

南区大岡五丁目三八一―六番地先

標識ノ種類

点番号

線番号


金属標・鋌・木杭

18

II 666

キザミ

要 図

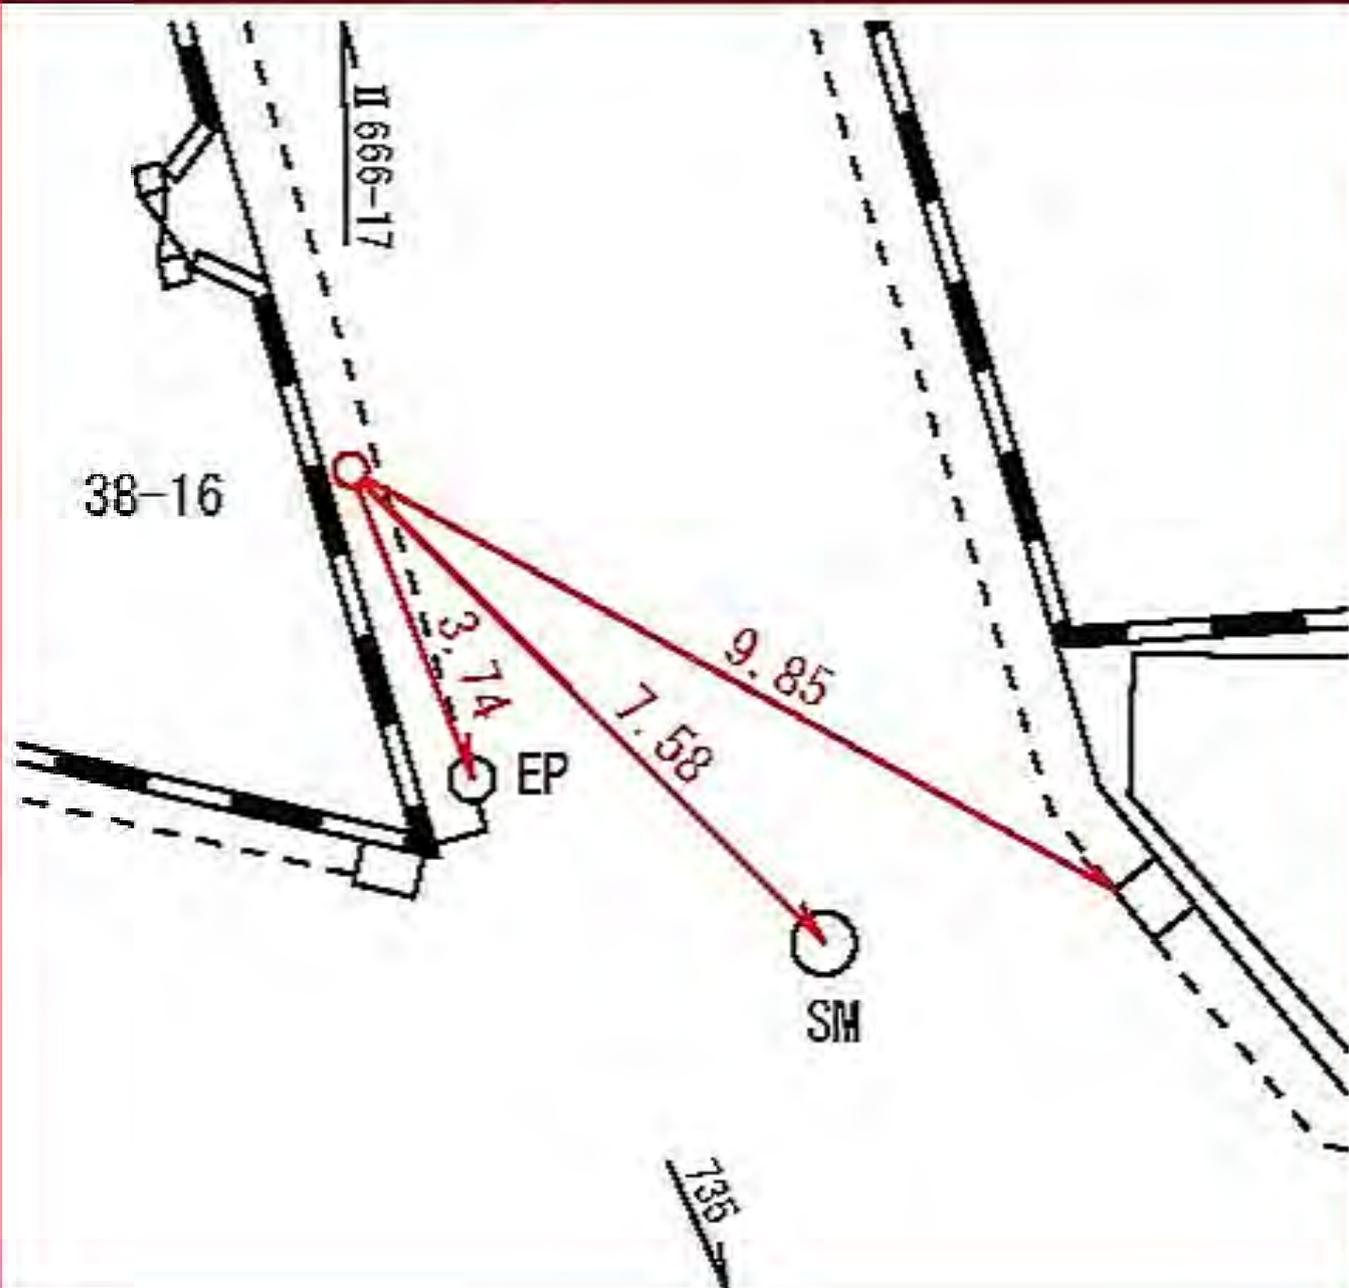

所在地

南区大岡三丁目一三一—二〇番地先

標識ノ種類

点番号

線番号


II 666

19

金属標・鋌・木杭

キザミ

要 図

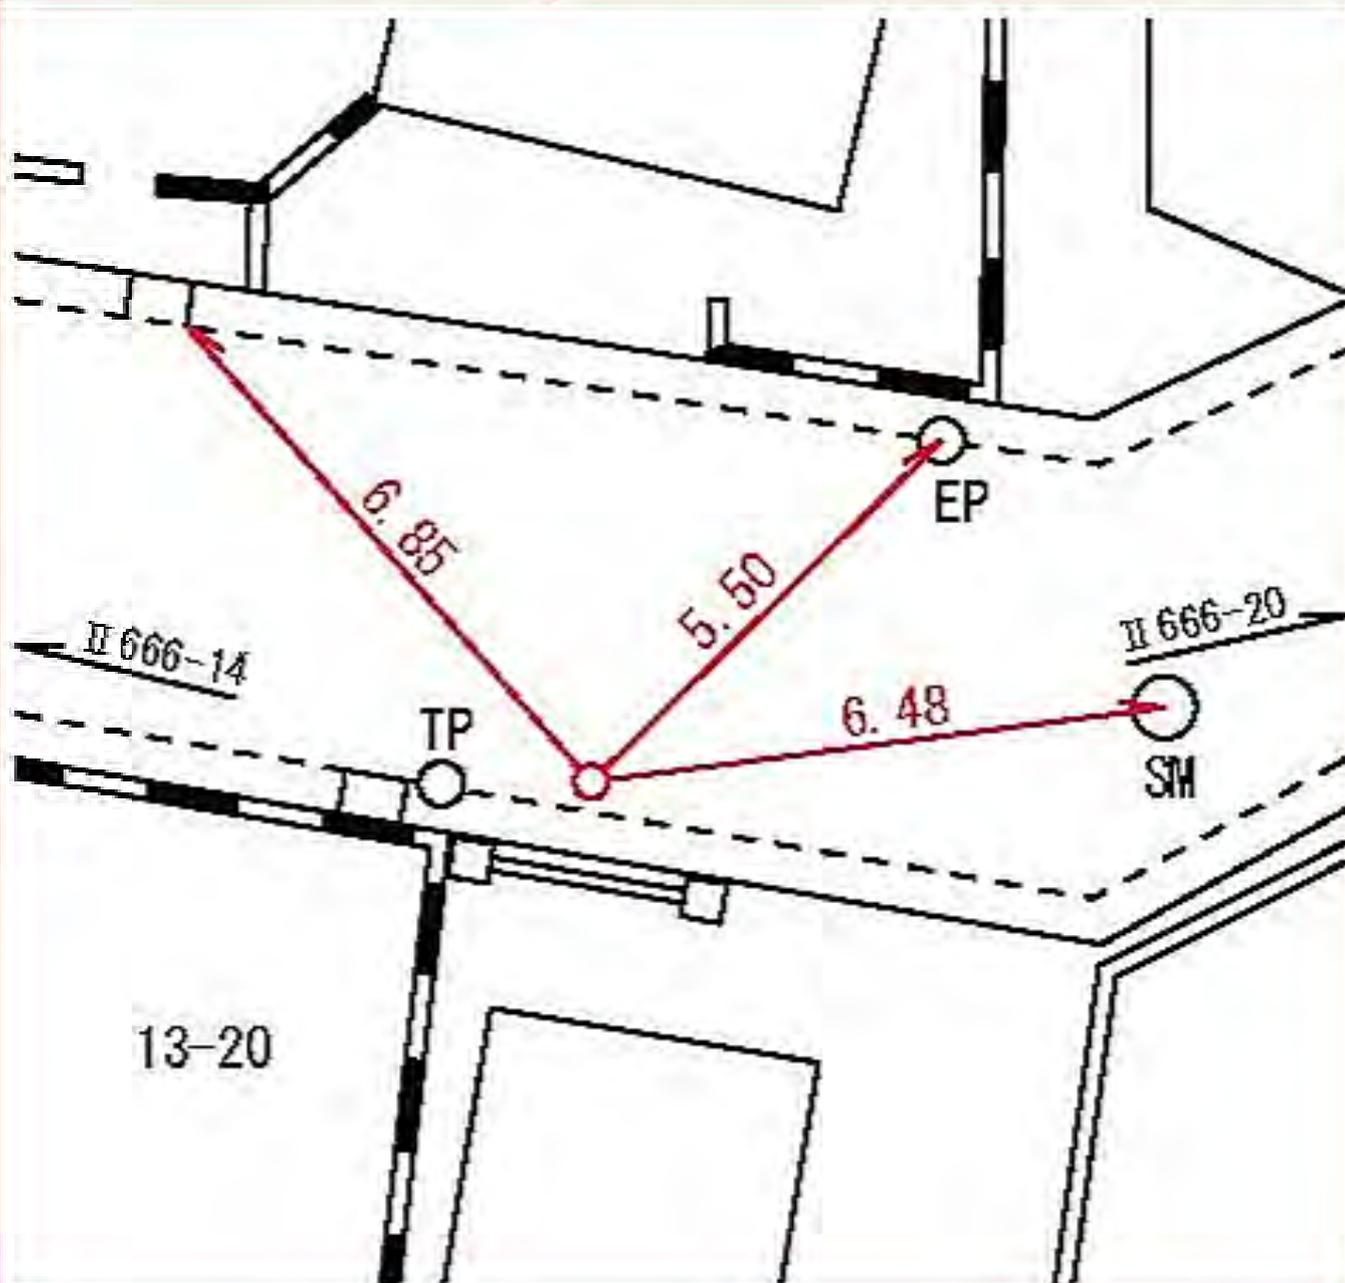

線番号	点番号	標識ノ種類
-----	-----	-------


所在地

II 666	20
--------	----

金属標・鋏・木杭
キザミ

南区大岡三丁目一四番地先

要 図

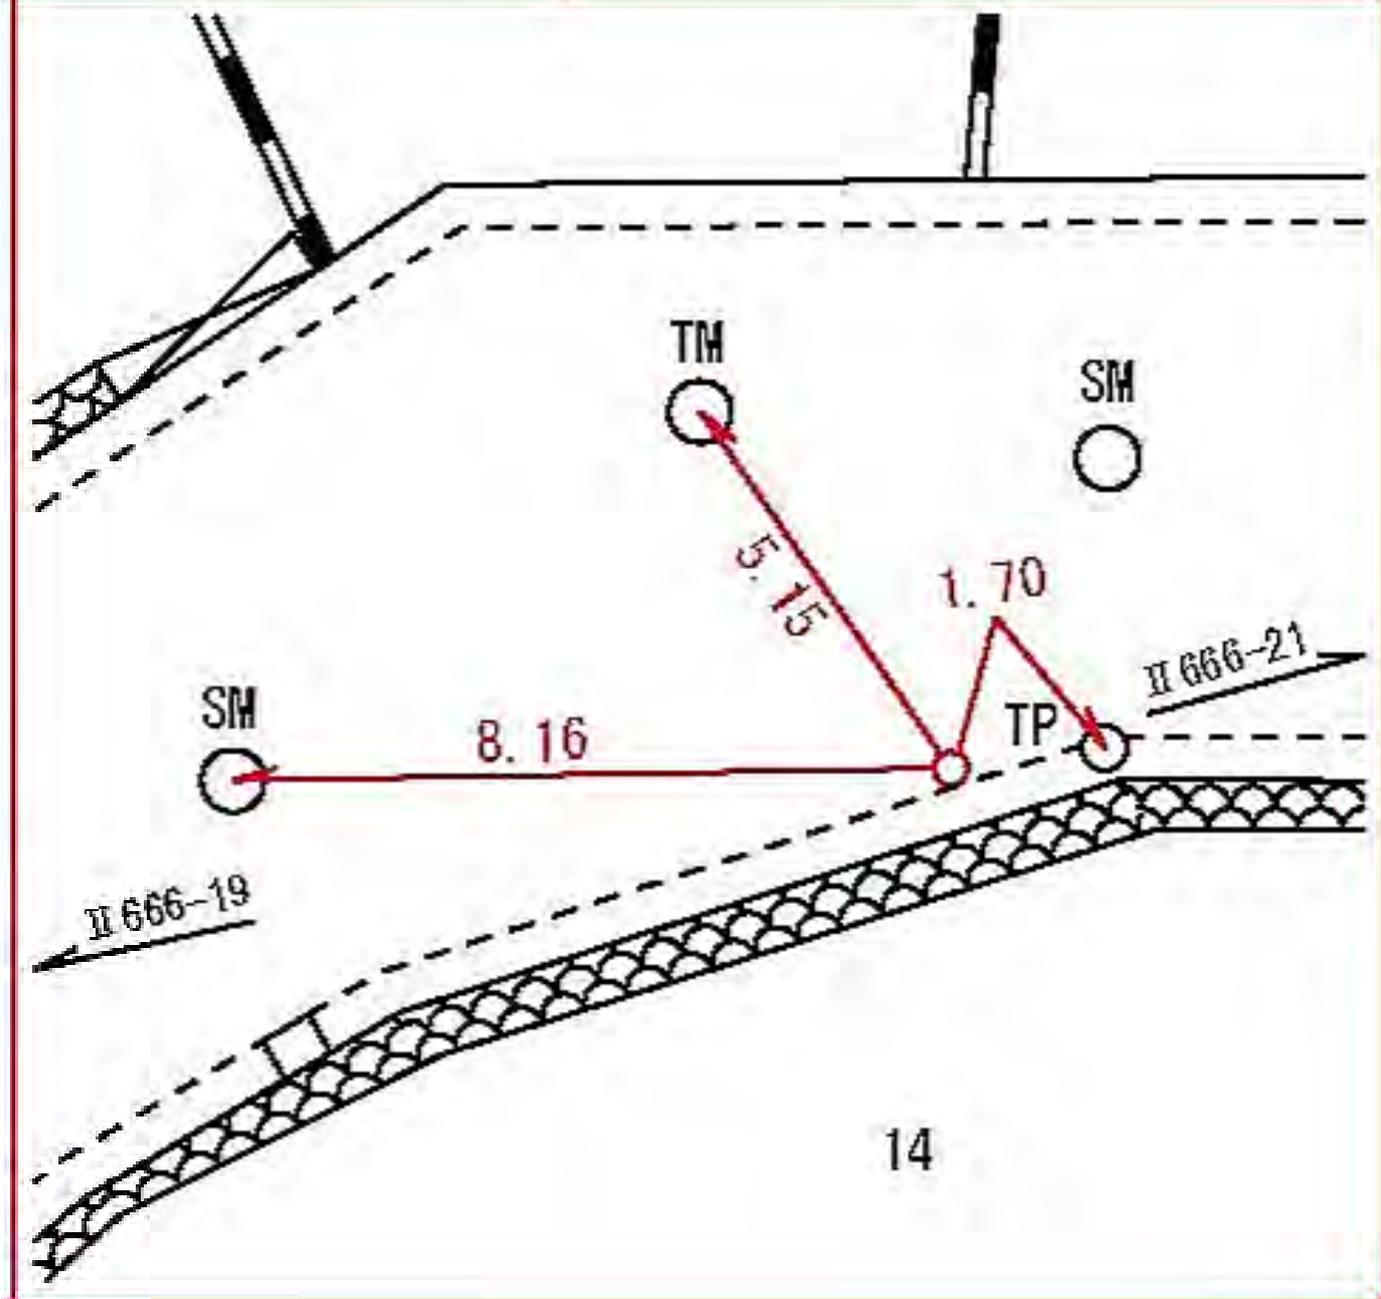

所在地

南区大岡三丁目一五一一七番地先

標識ノ種類

金属標・鋌・木杭

キザミ


点番号

21

線番号

II 666

要 図

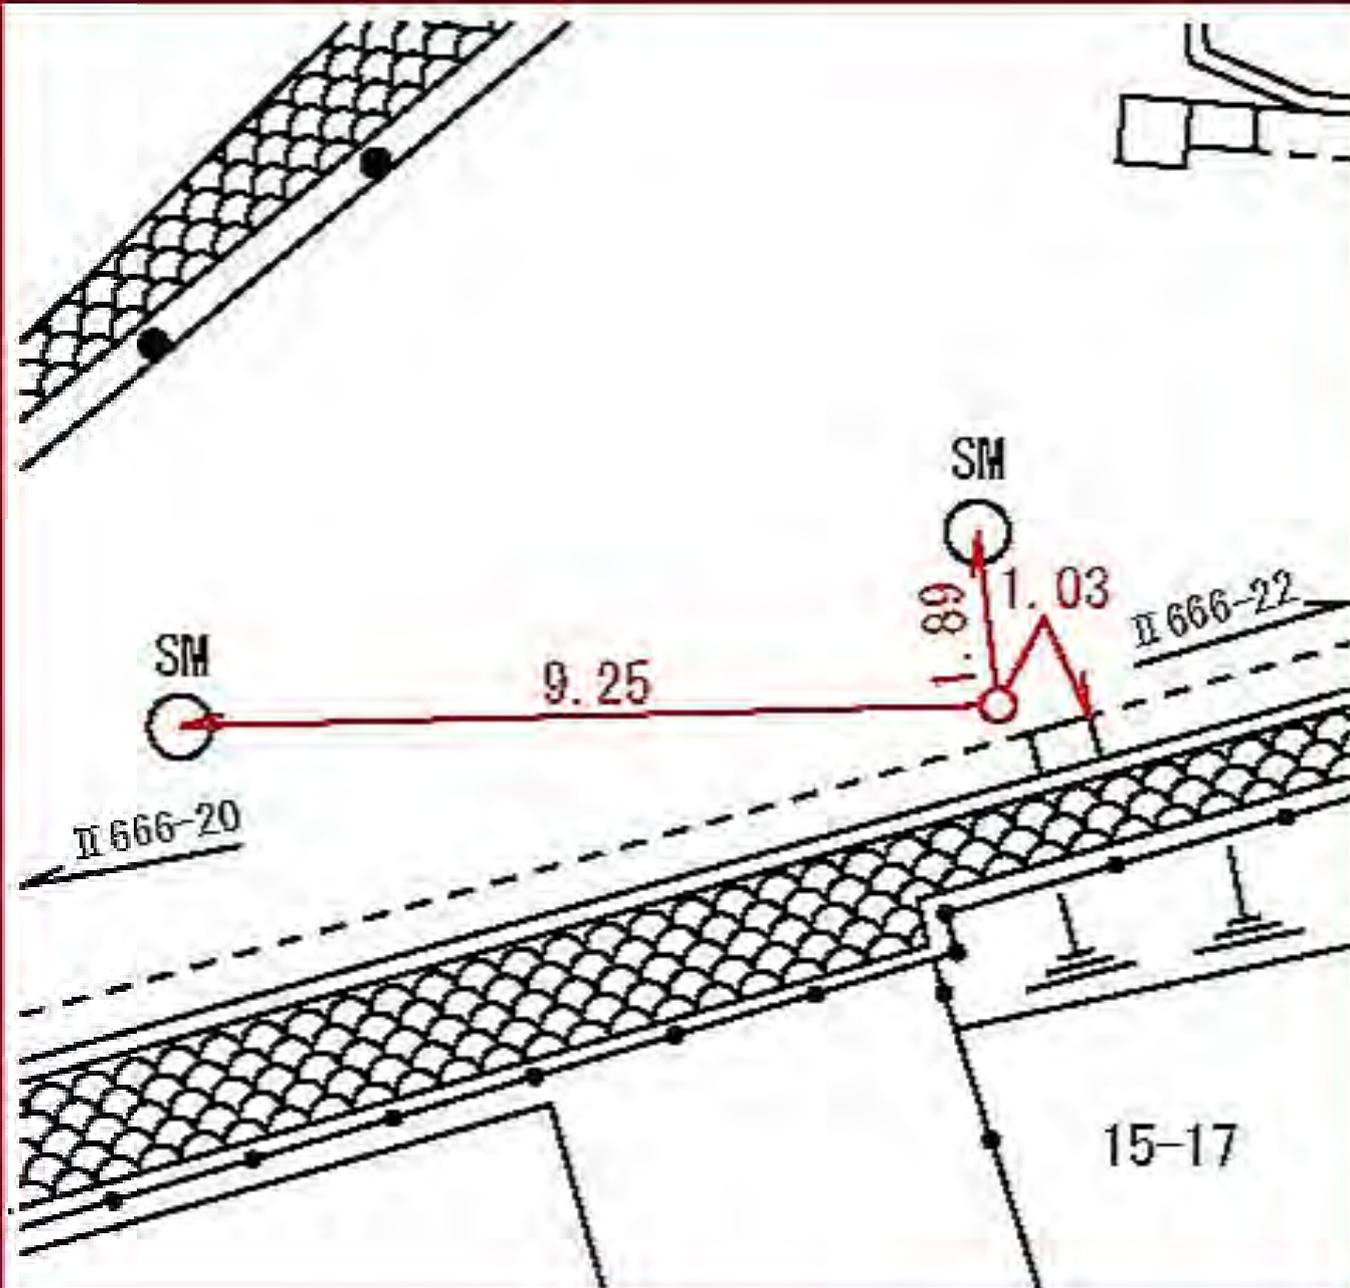

所在地

南区大岡三丁目一六一二四番地先

標識ノ種類

点番号

線番号


金属標・鋌・木杭

22

II 666

キザミ

要 図

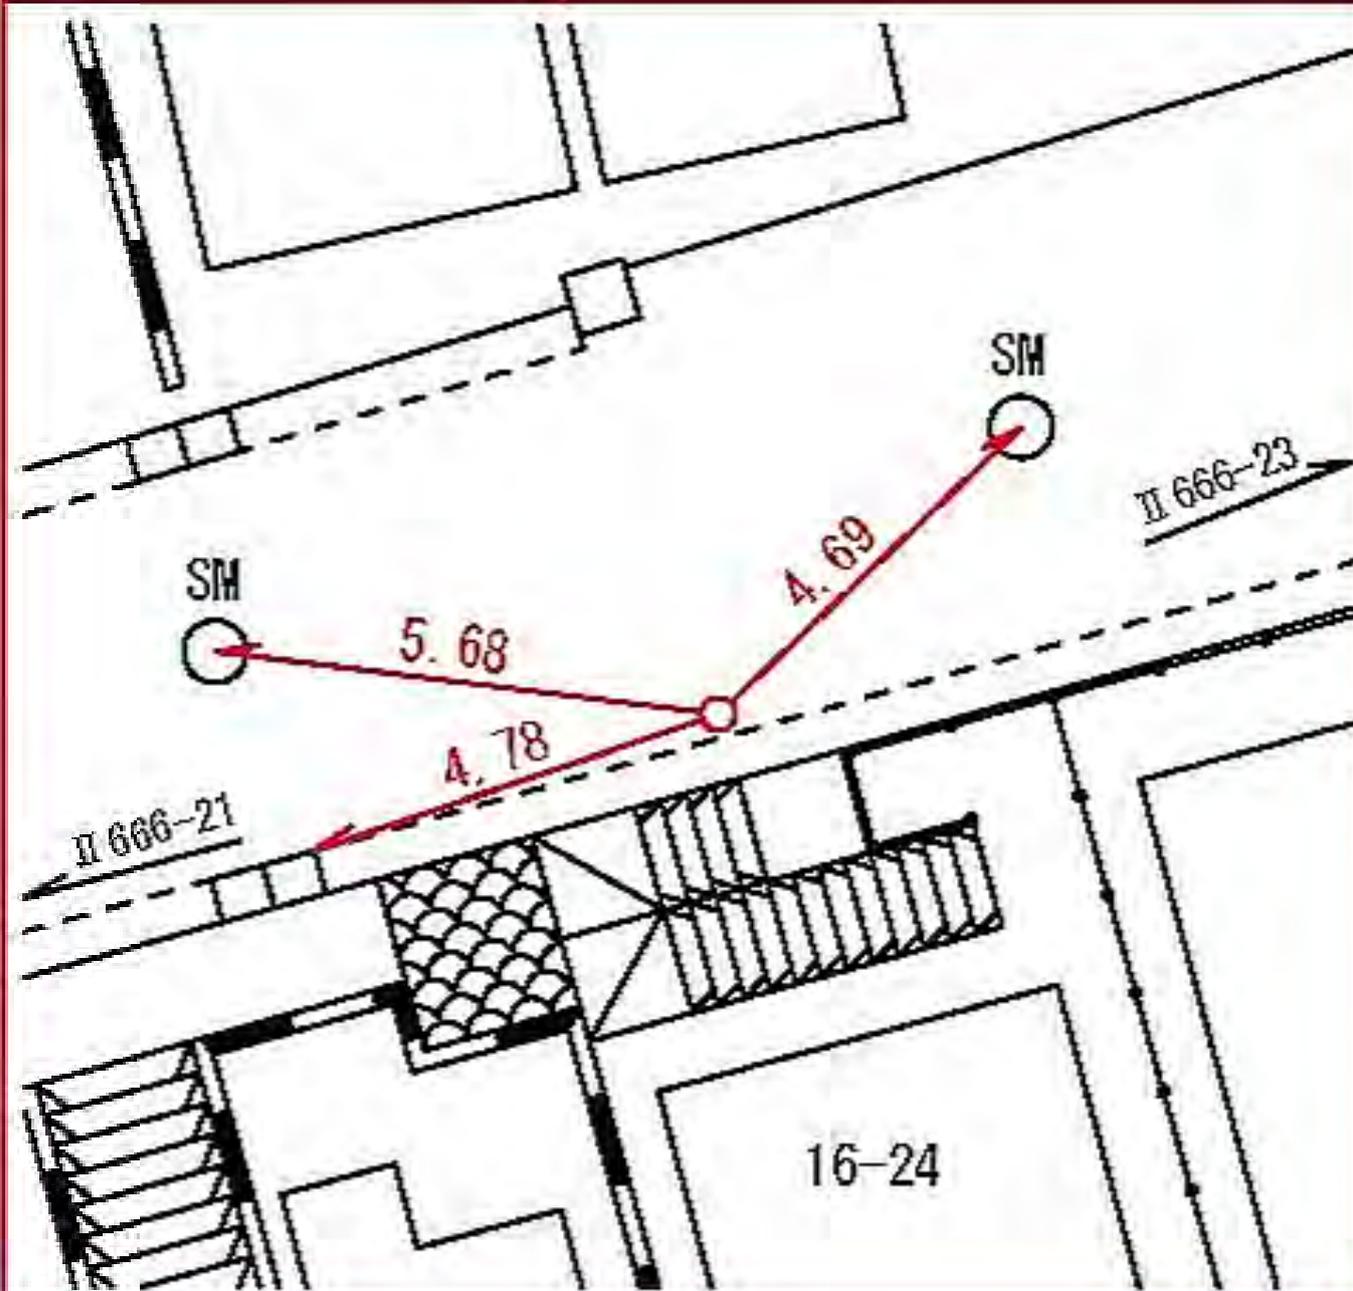

所在地

南区大岡三丁目一七一二五番地先

標識ノ種類

点番号

線番号


金属標・鋌・木杭

23

II 666

キザ三

要 図

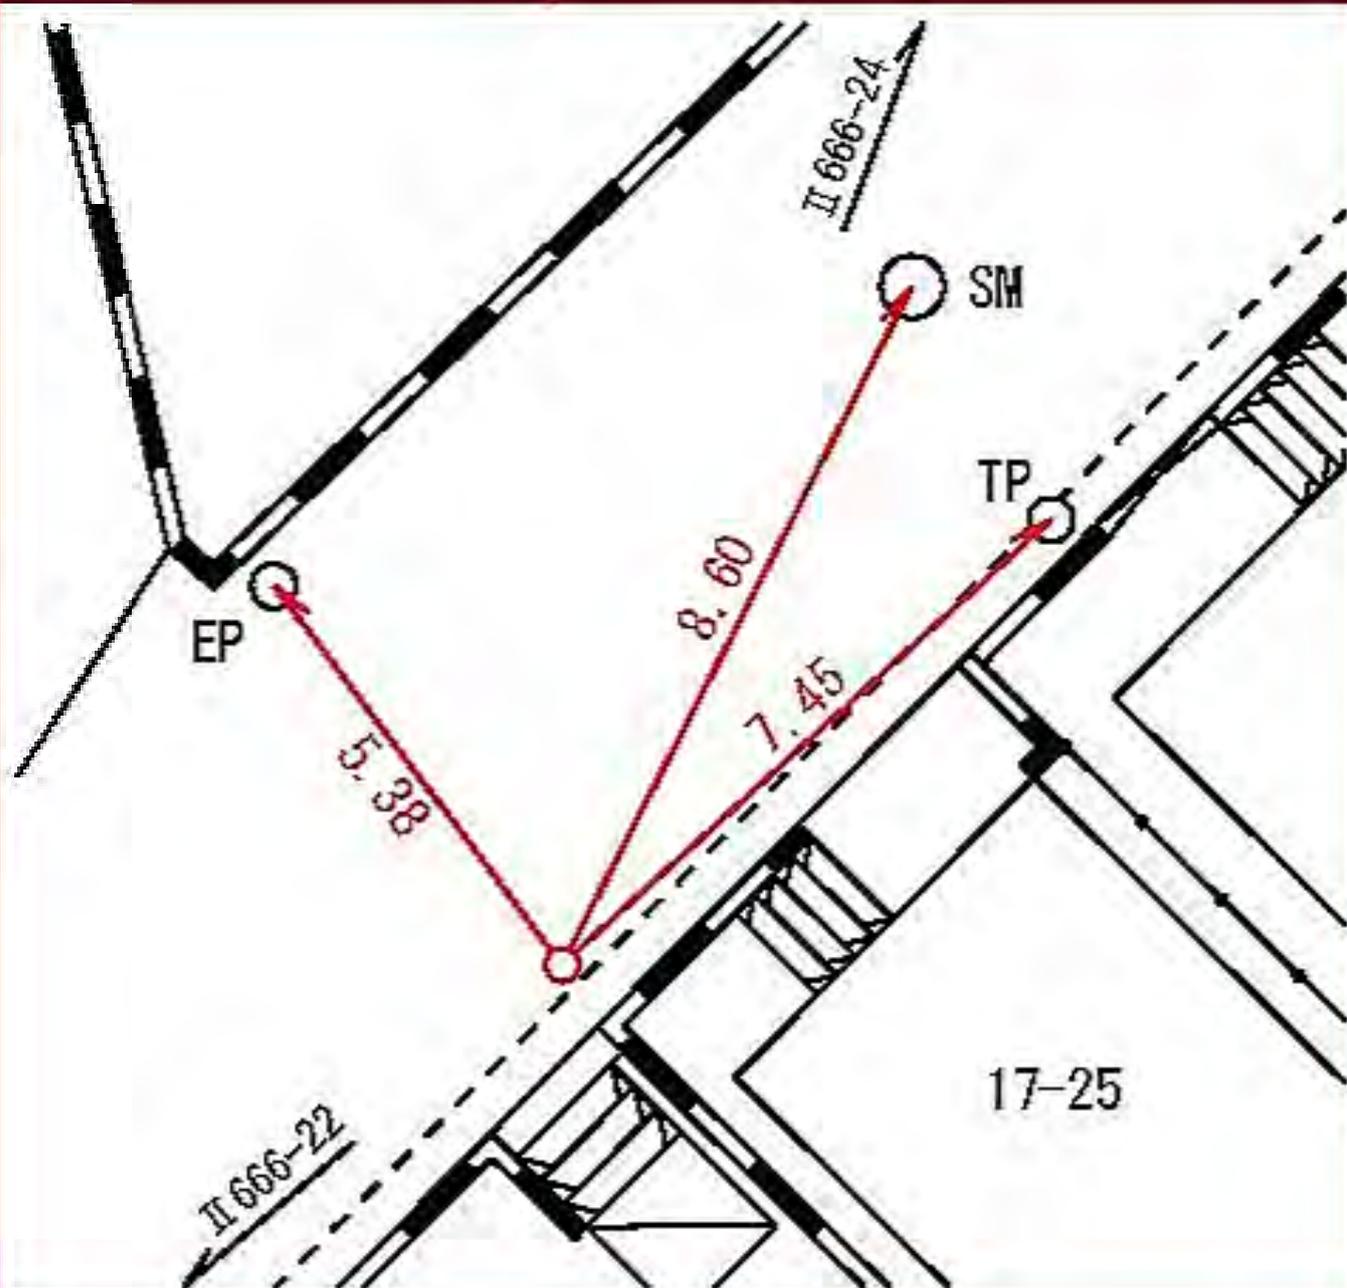

所在地

南区大岡一丁目三二一四番地先

標識ノ種類

点番号

線番号


金属標・鋌・木杭

24

II 666

キザミ

要 図

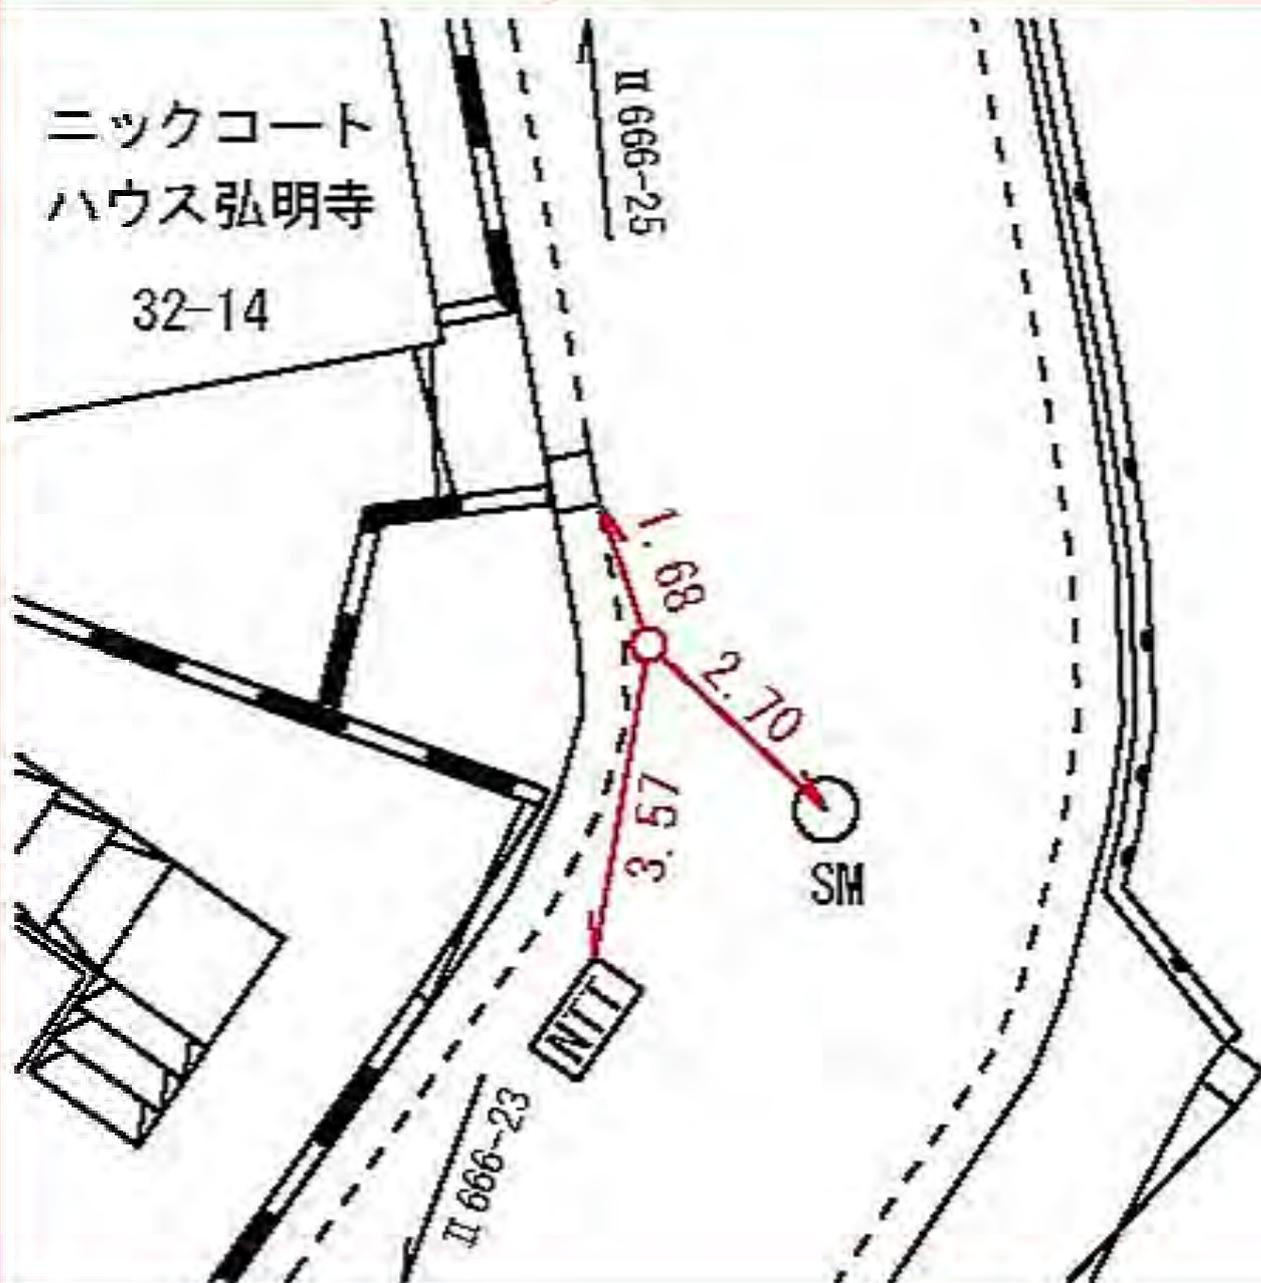

所在地

南区大岡一丁目三二一九番地先

標識ノ種類

点番号

線番号


金属標・鋌・木杭

25

II 666

キザ三

要 図

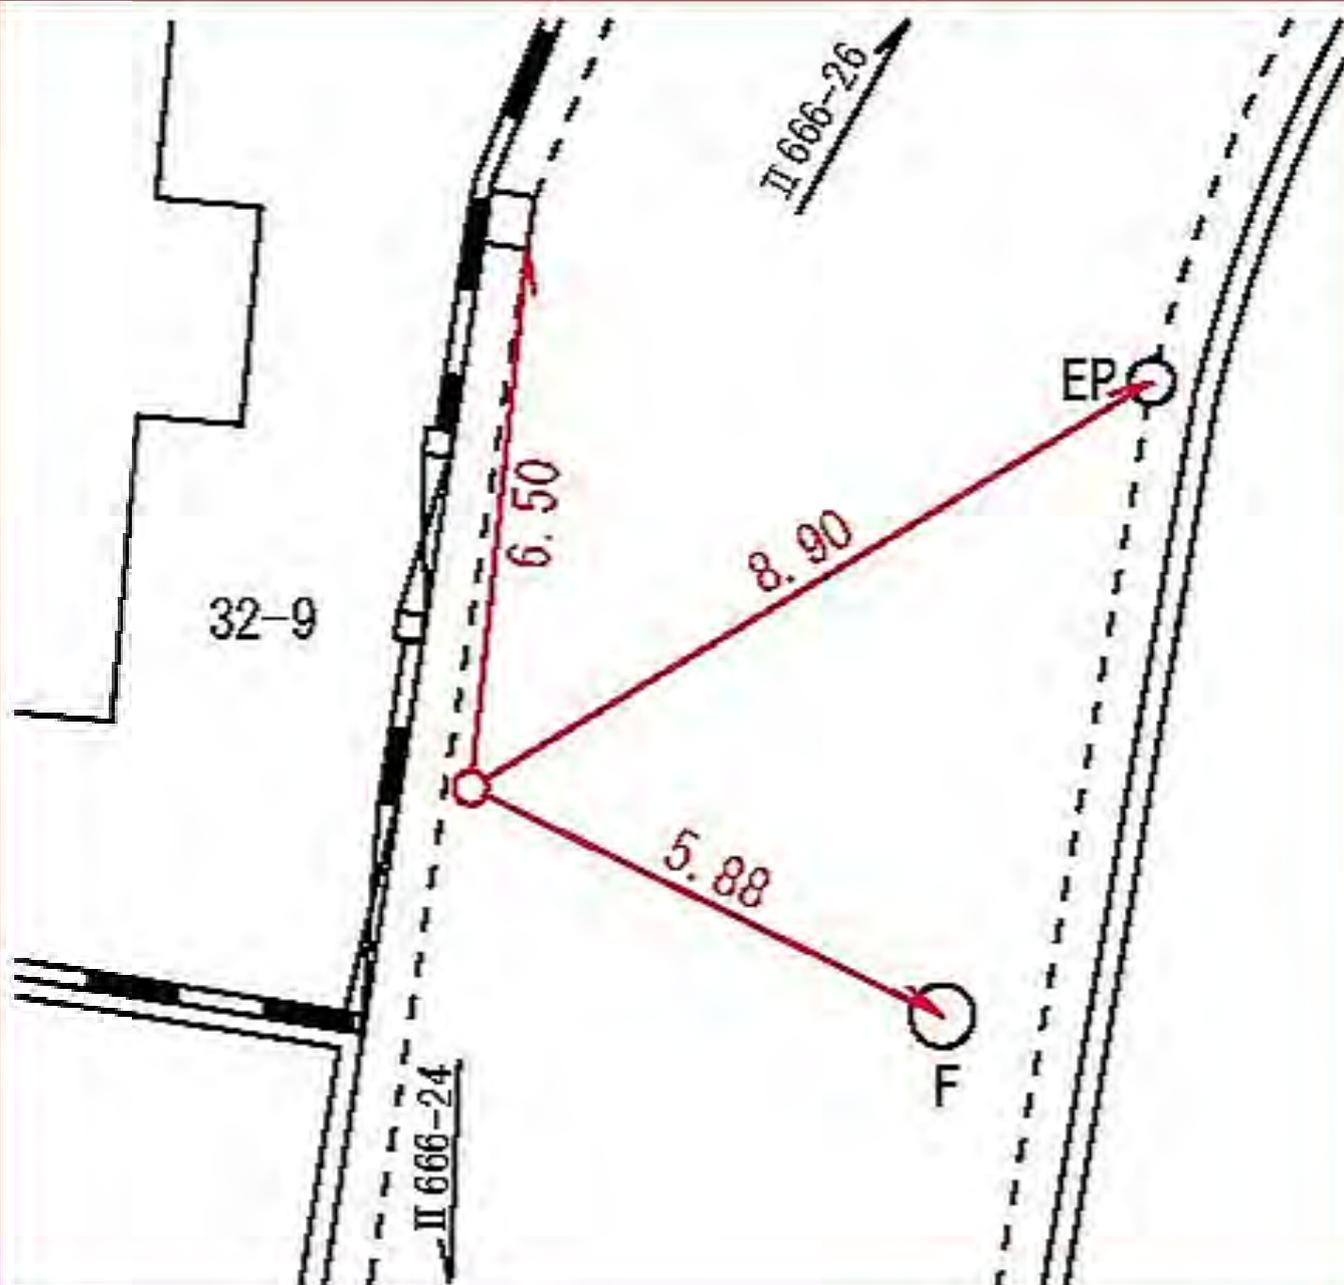

所在地

南区大岡一丁目三六一一六番地先

標識ノ種類

金属標・鋌・木杭

キザ三


点番号

26

線番号

II 666

要 図

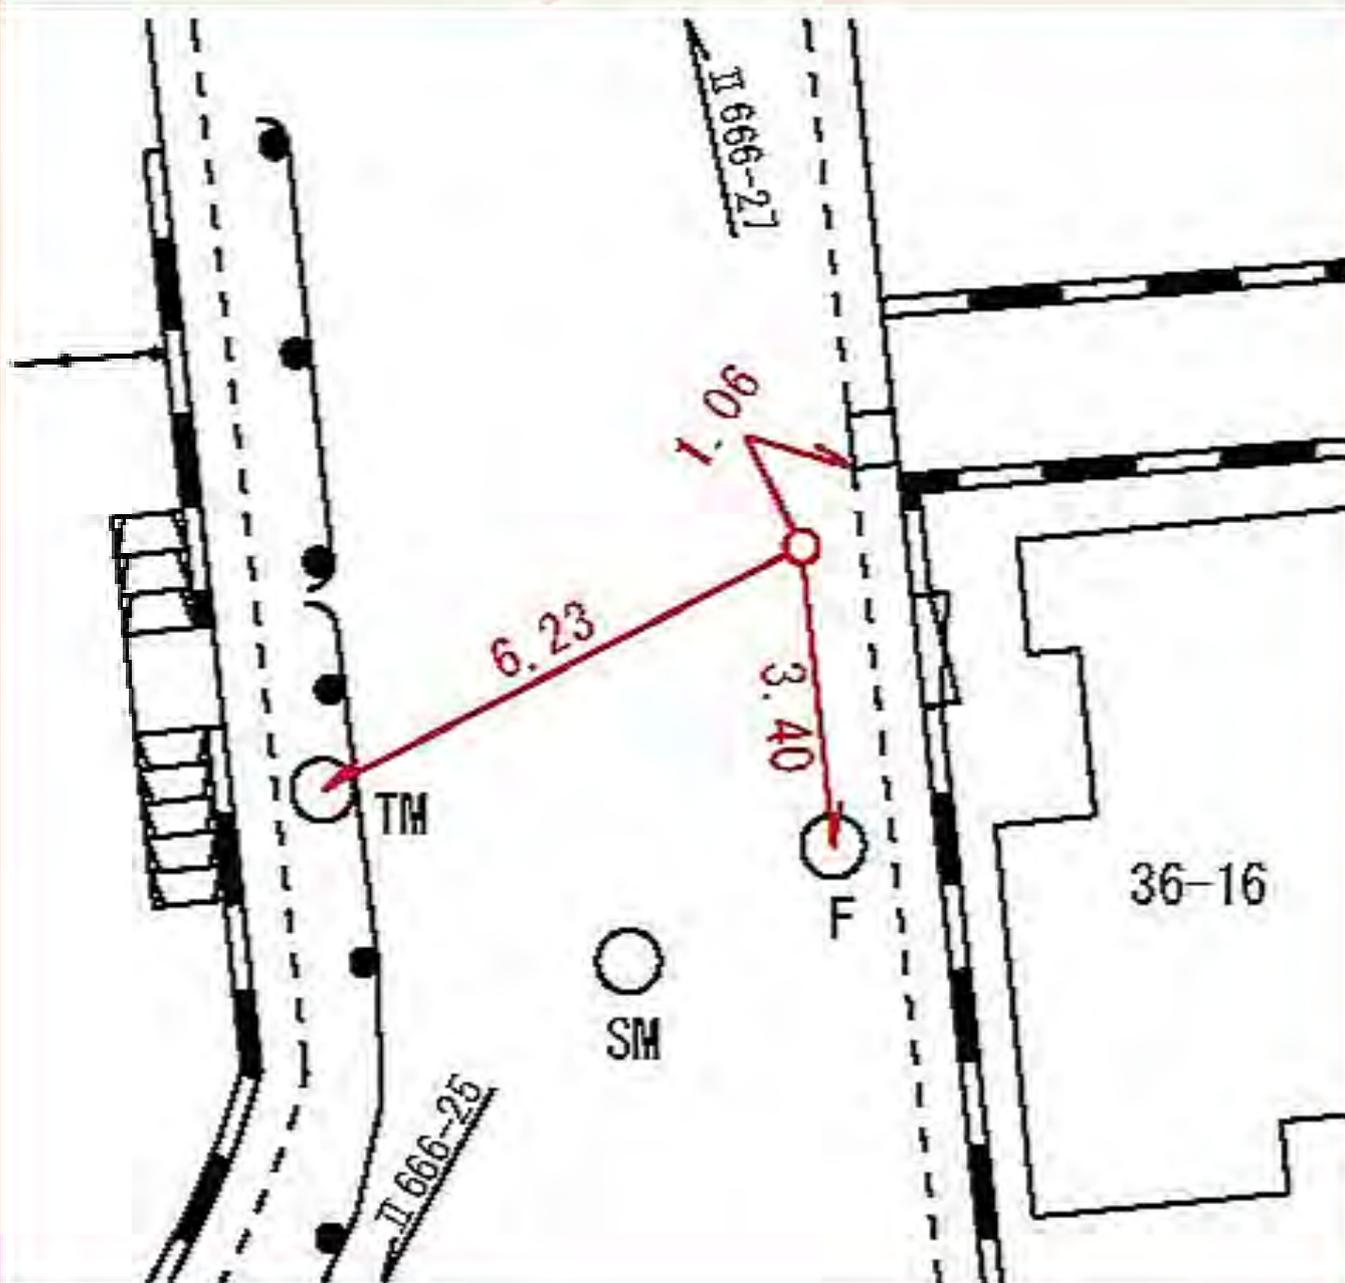

所在地

南区大岡一丁目四八一―二六番地先

標識ノ種類

点番号

線番号


金属標・鋌・木杭

27

II 666

キザ三

要 図

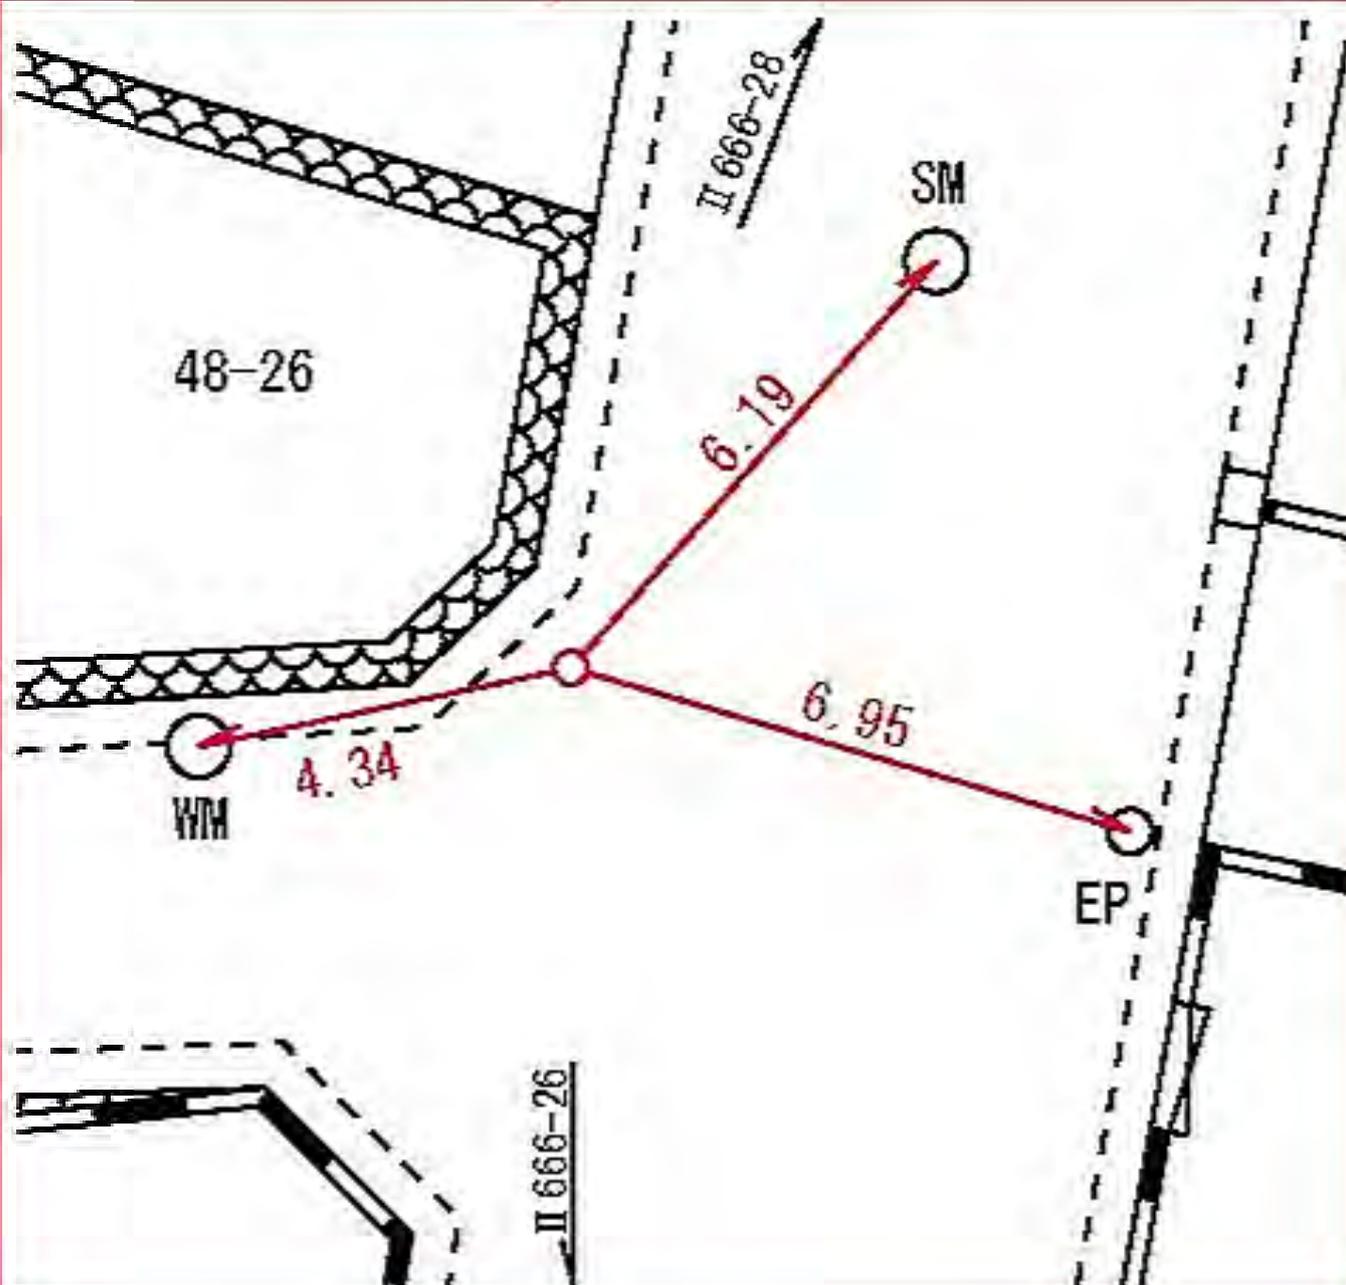

所在地

南区大岡一丁目四八一—五番地先

標識ノ種類

点番号

線番号


金属標・鋌・木杭

28

II 666

キザ三

要 図

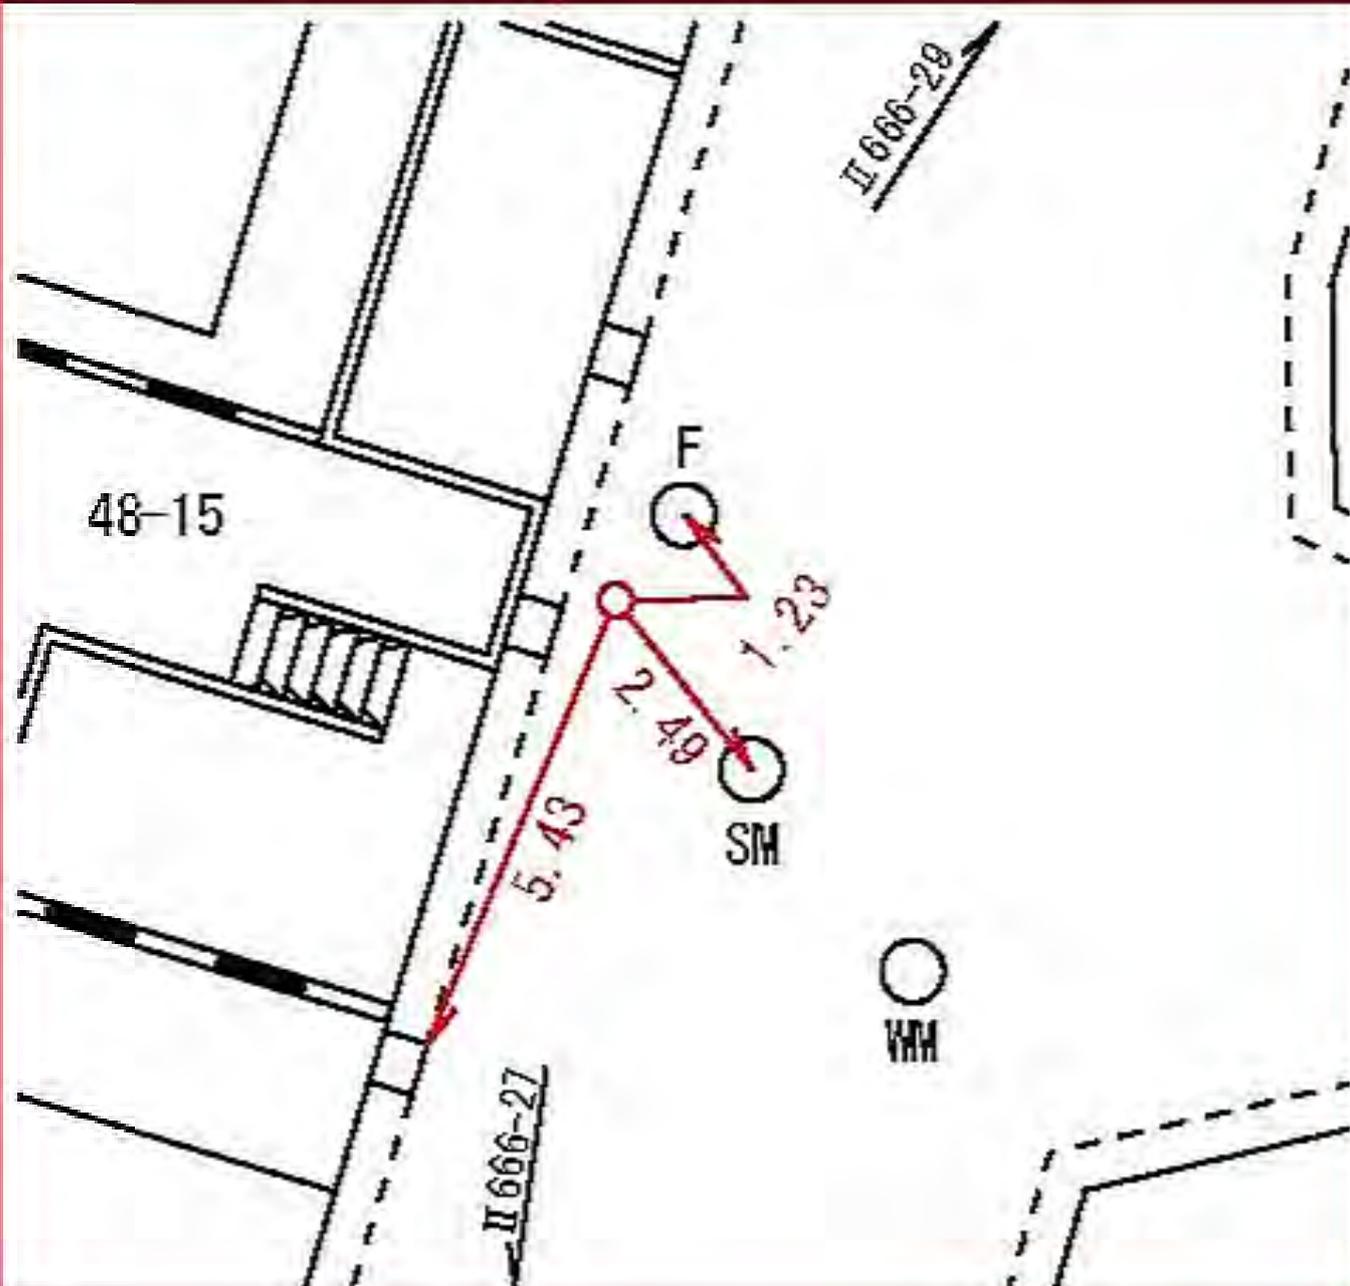

所在地

南区大岡一丁目四七―三二番地先

標識ノ種類

点番号

線番号


金属標・鋌・木杭

30

II 666

キザミ

要 図

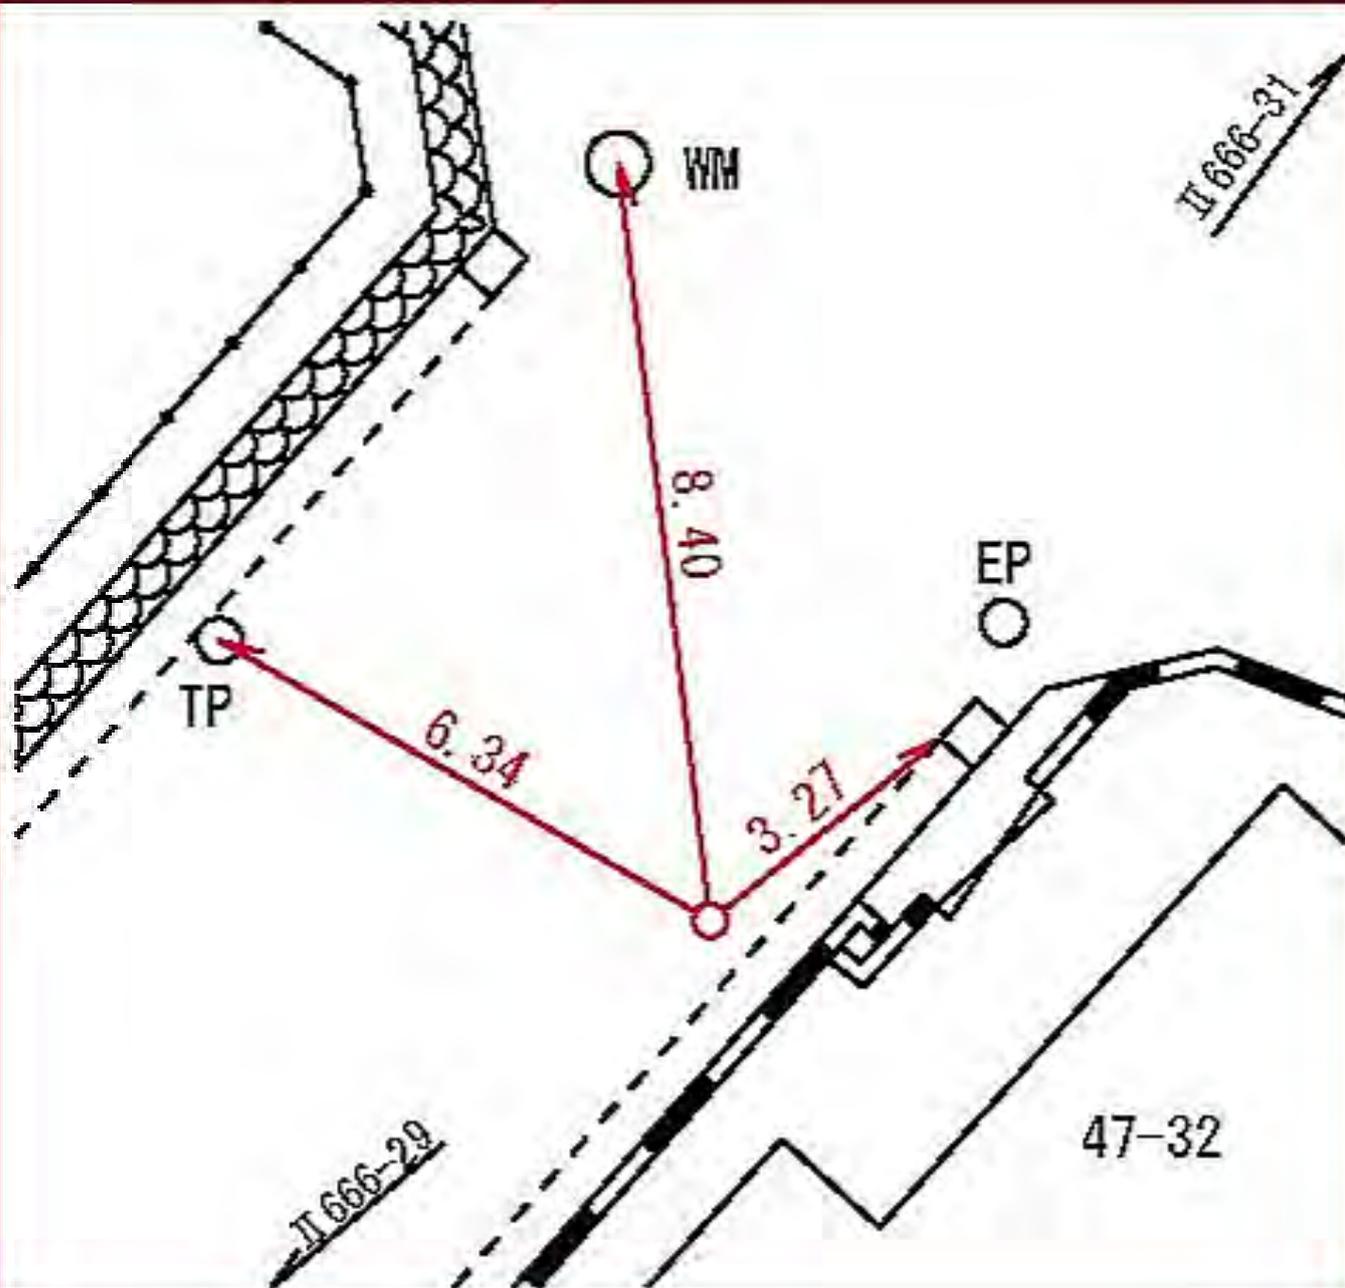

所在地

南区蒔田町九三七番地先

標識ノ種類

金属標・鋌・木杭

キザミ


点番号

31

線番号

II 666

要 図

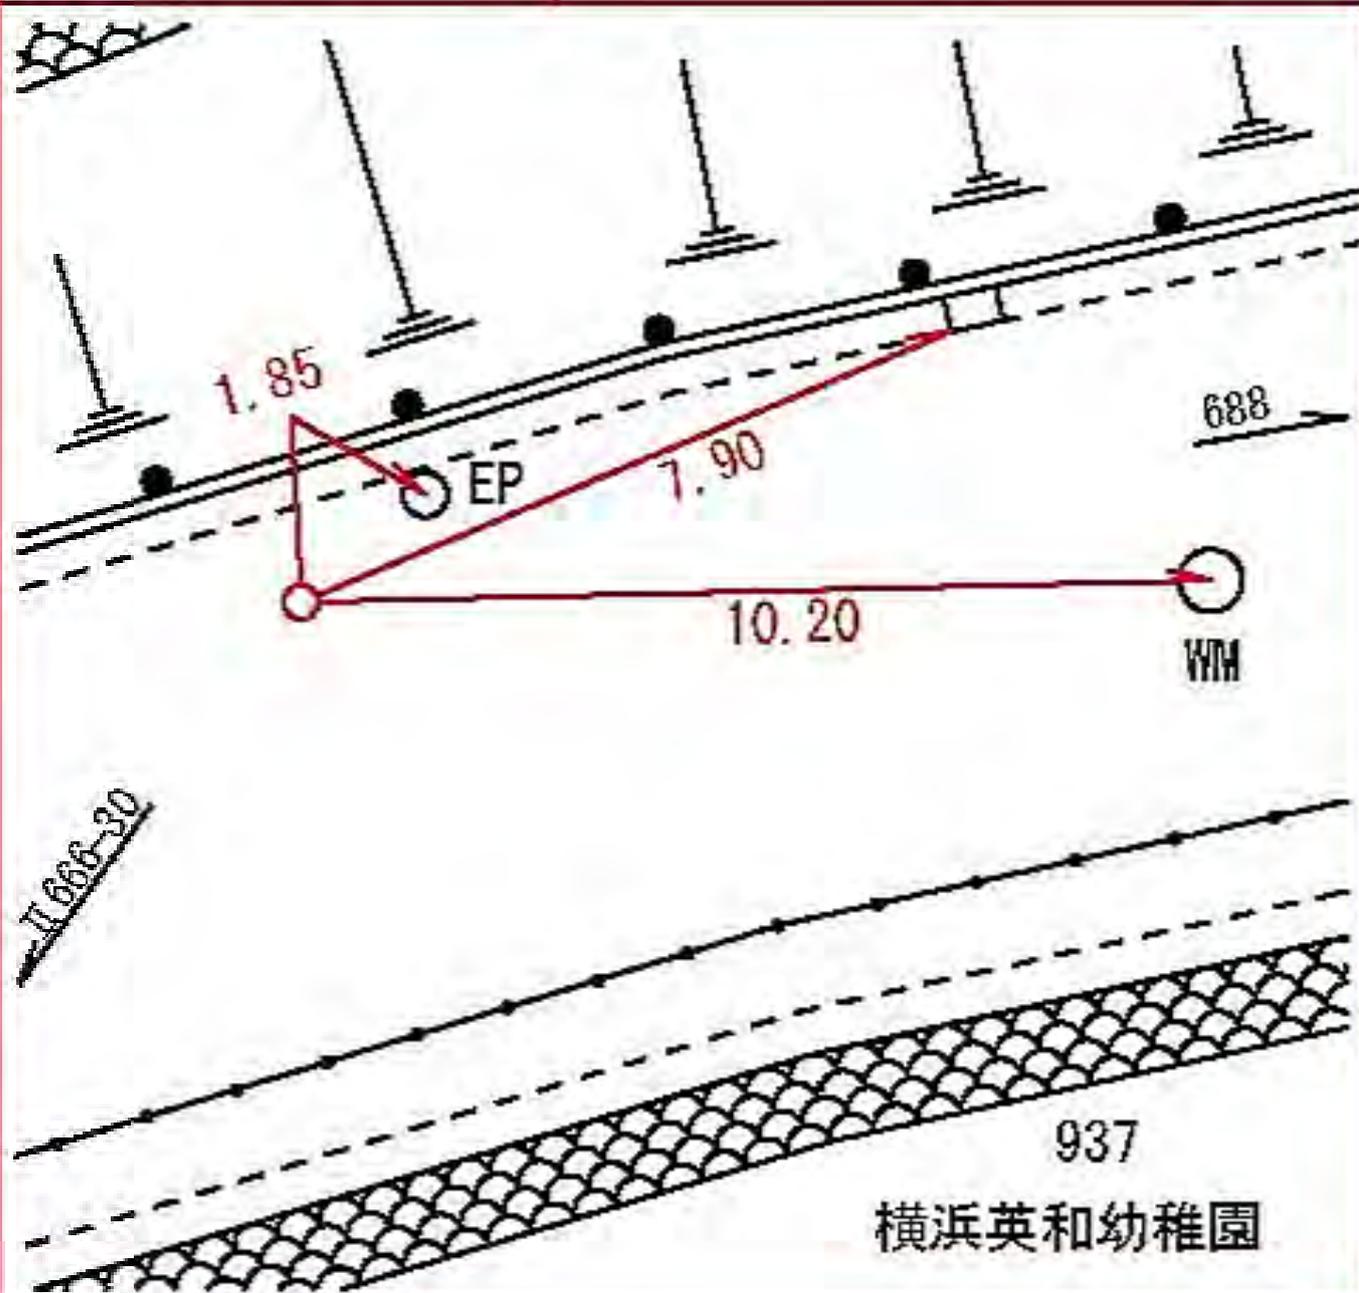

所在地

磯子区森五丁目二三一五二番地先

標識ノ種類

点番号

線番号


II 667

1

金属標・鋌・木杭

キザミ

要 図

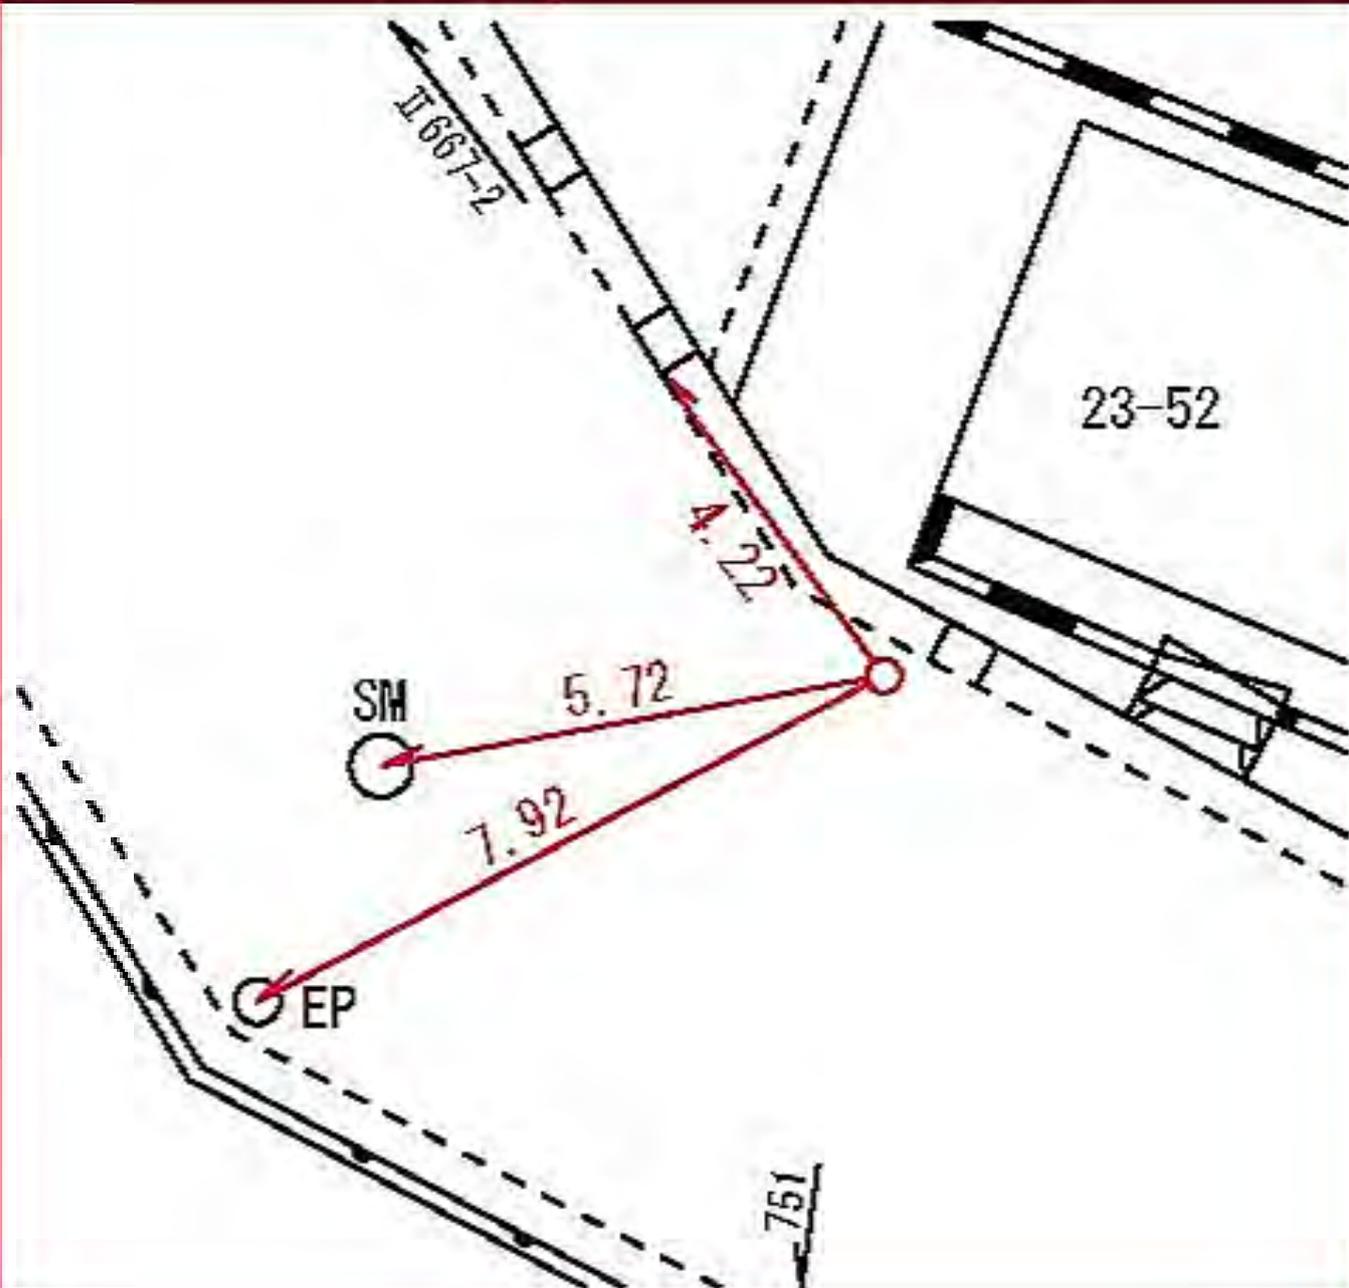

所在地

磯子区森五丁目二二一五番地先

標識ノ種類

金属標・鋏・木杭

キザミ

線番号


II 667

点番号

2

要

図

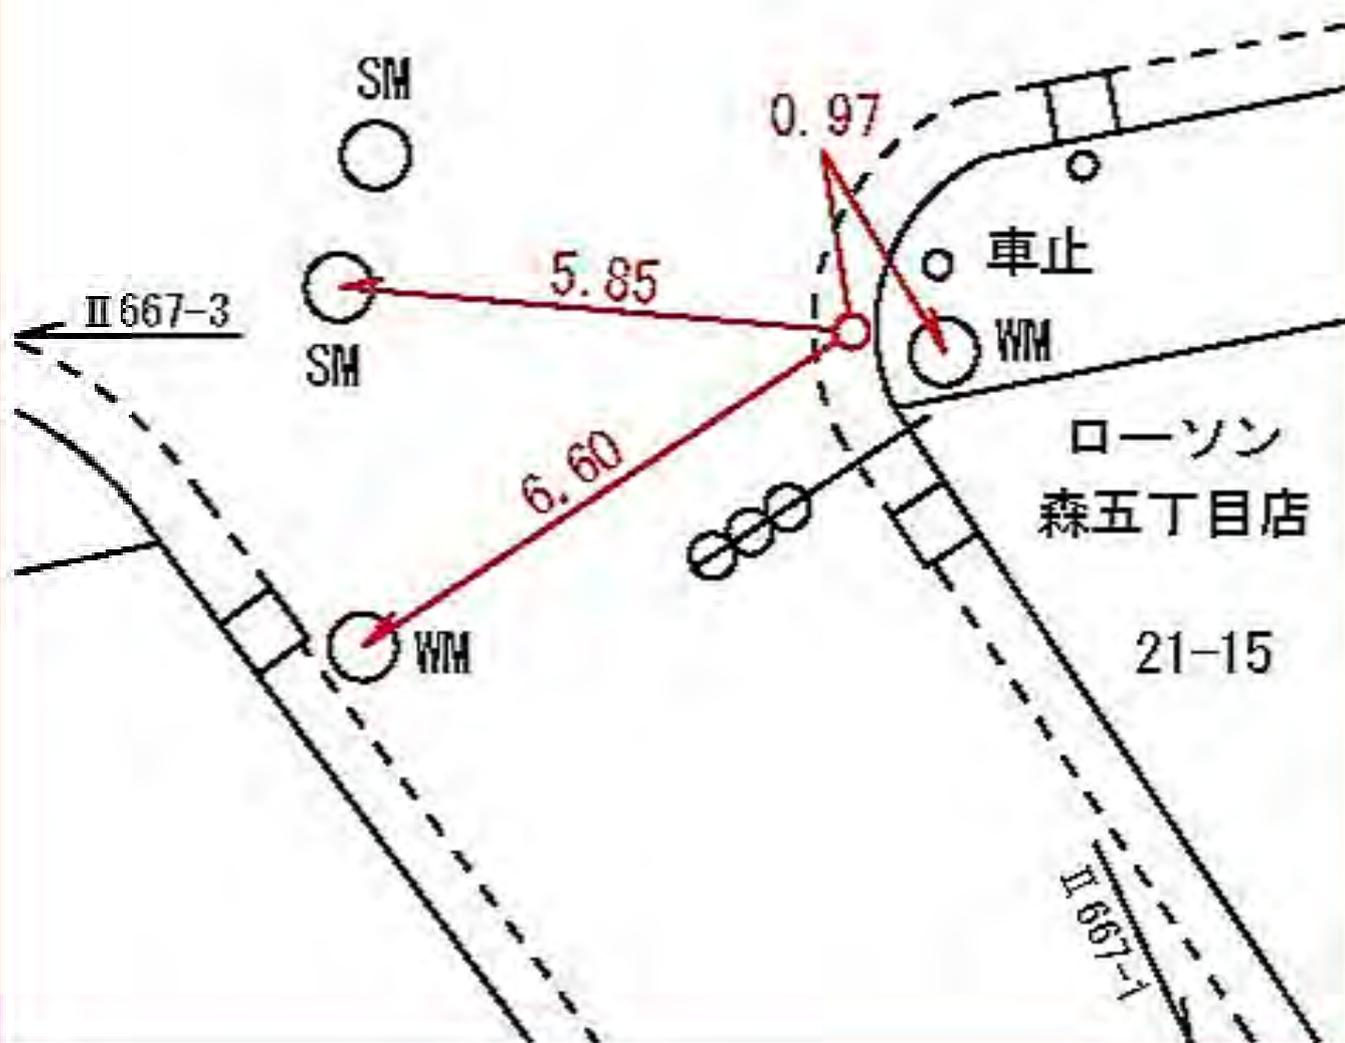

所在地

港南区笹下三丁目一〇一九番地先

標識ノ種類

金属標・鋌・木杭

キザミ

点番号


4

線番号

II 667

要 図

主要地方道横浜・伊勢原線

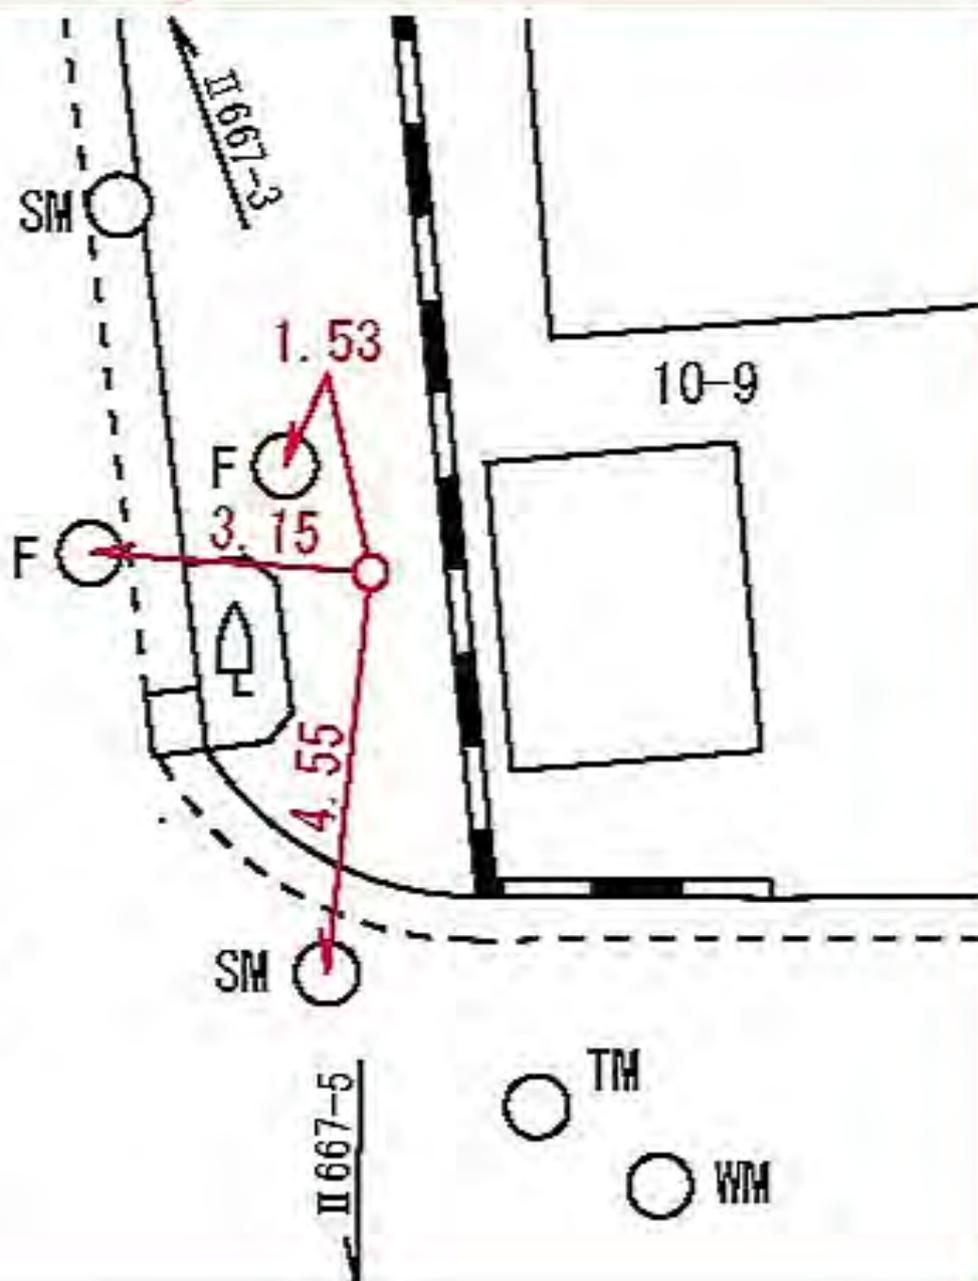

所在地

港南区笹下三丁目二二一五番地先

標識ノ種類

金属標・鋏・木杭

キザ三


点番号

5

線番号

II 667

要 図

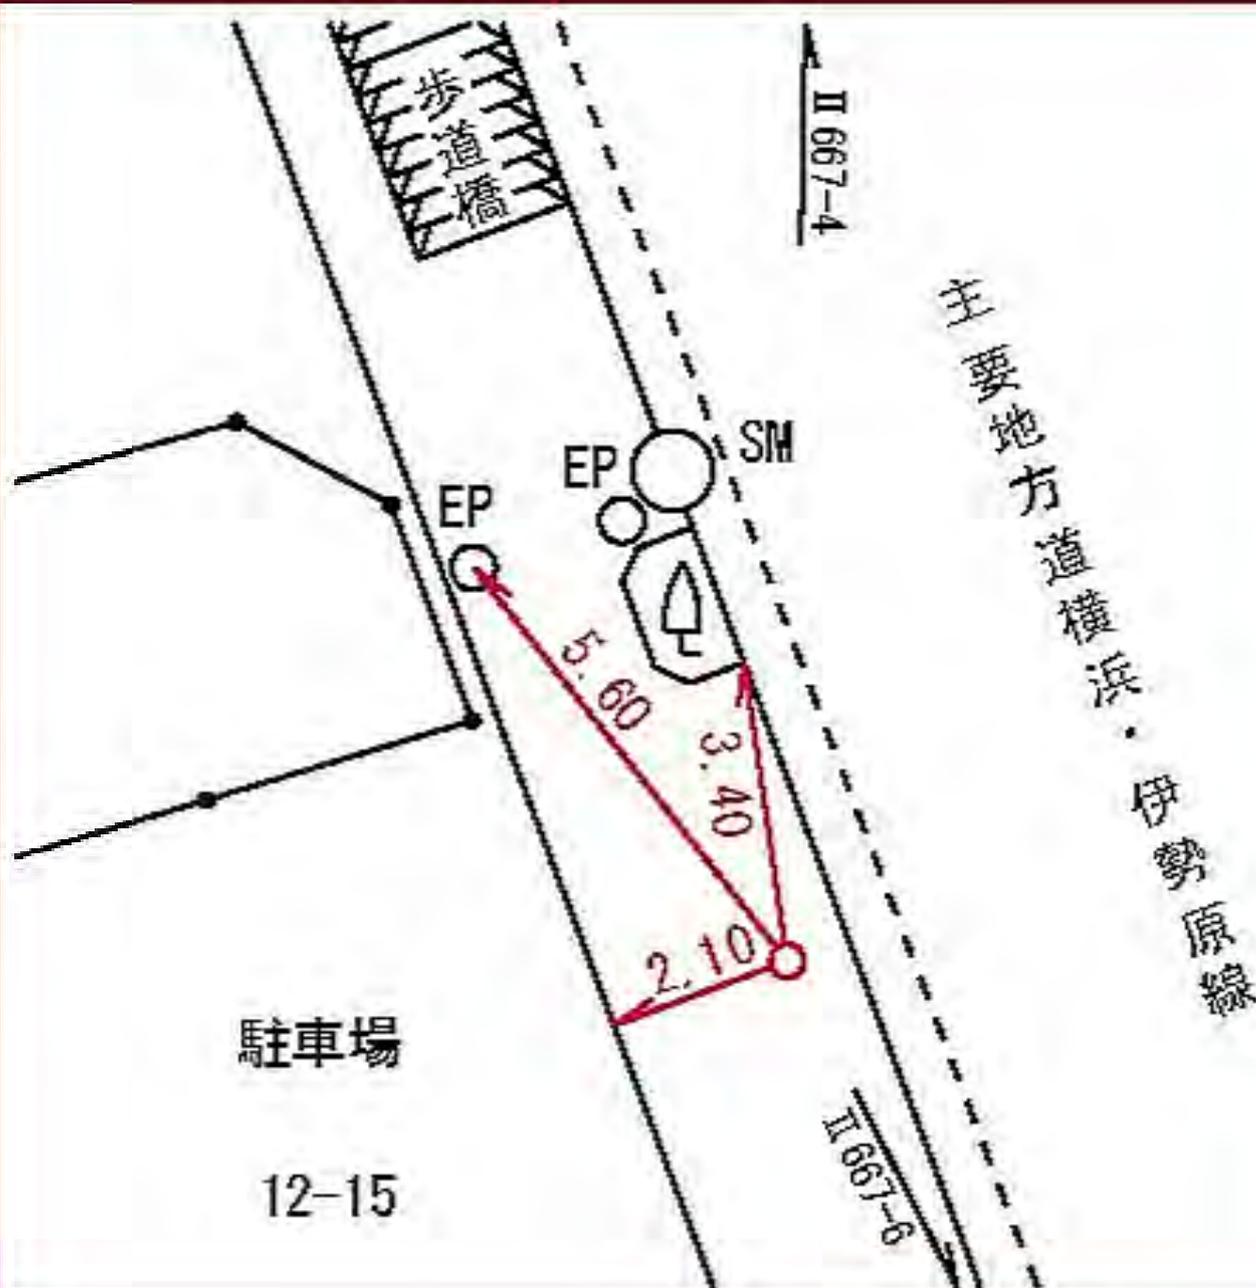

所在地

磯子区洋光台二丁目一五一五番地先

標識ノ種類

点番号

線番号


金属標・鋏・木杭

7

II 667

キザミ

要 図

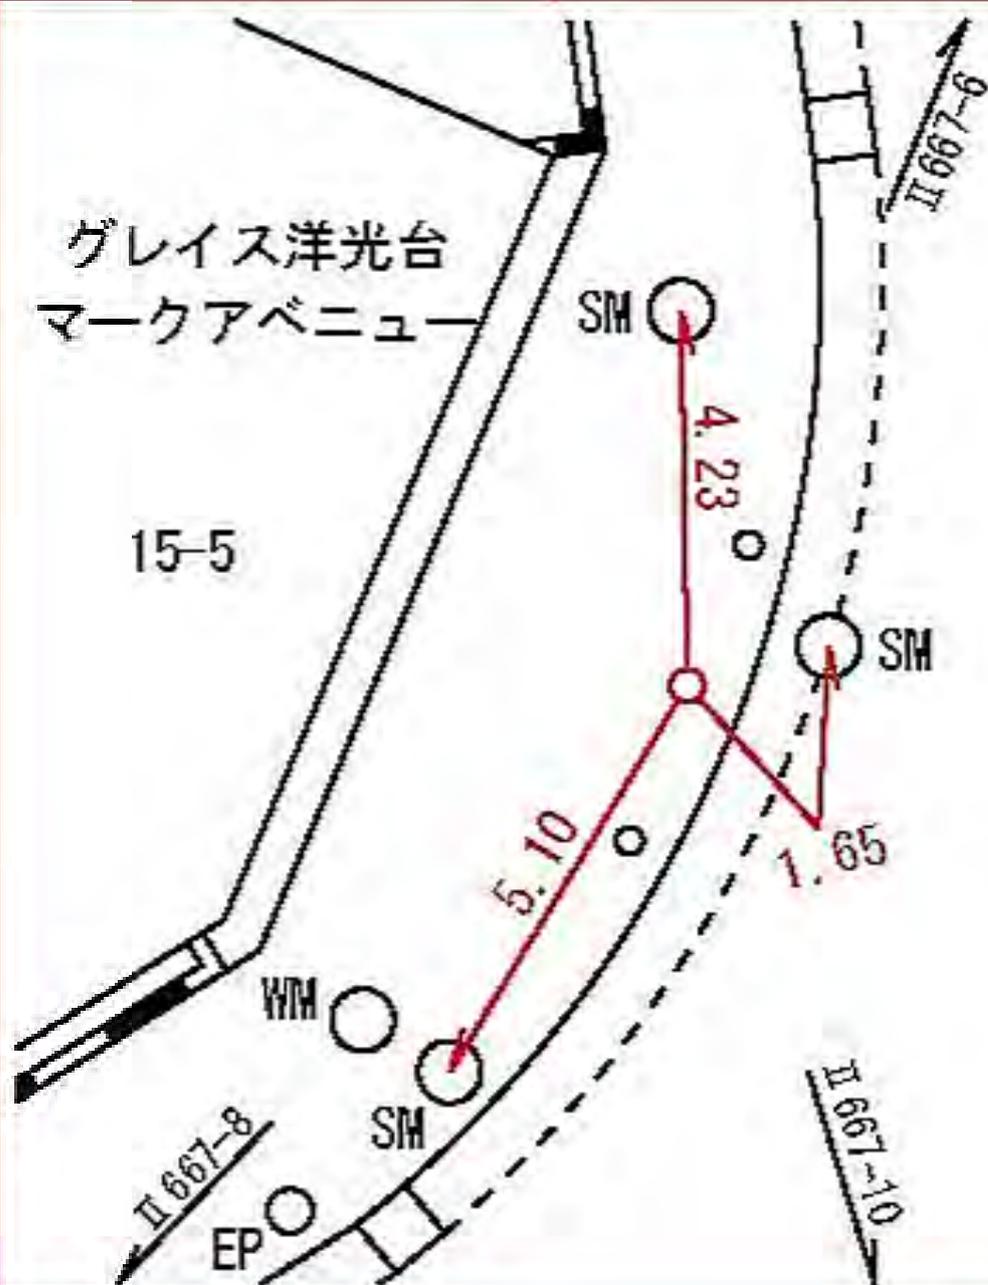

所在地

磯子区洋光台二丁目二三一三〇番地先

標識ノ種類

金属標・鋌・木杭

キザミ

点番号


8

線番号

II 667

要

図

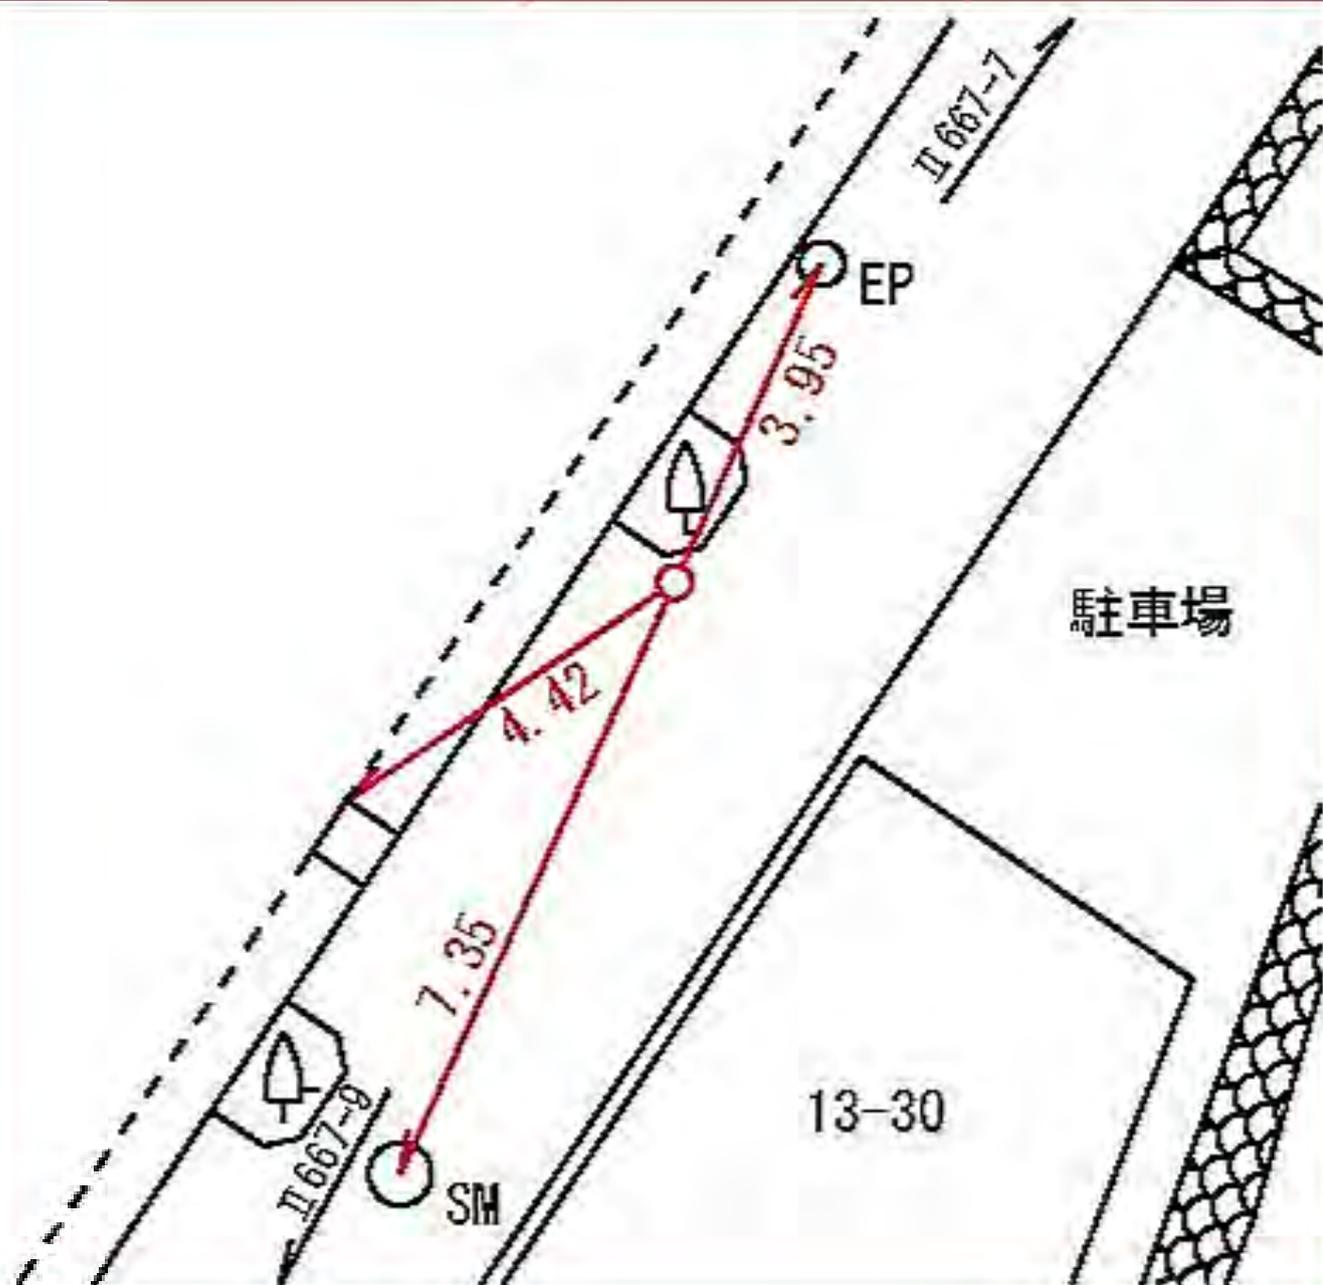

所在地

磯子区洋光台一丁目二三一―二七番地先

標識ノ種類

金属標・鋏・木杭

キザミ


点番号

9

線番号

II 667

要 図

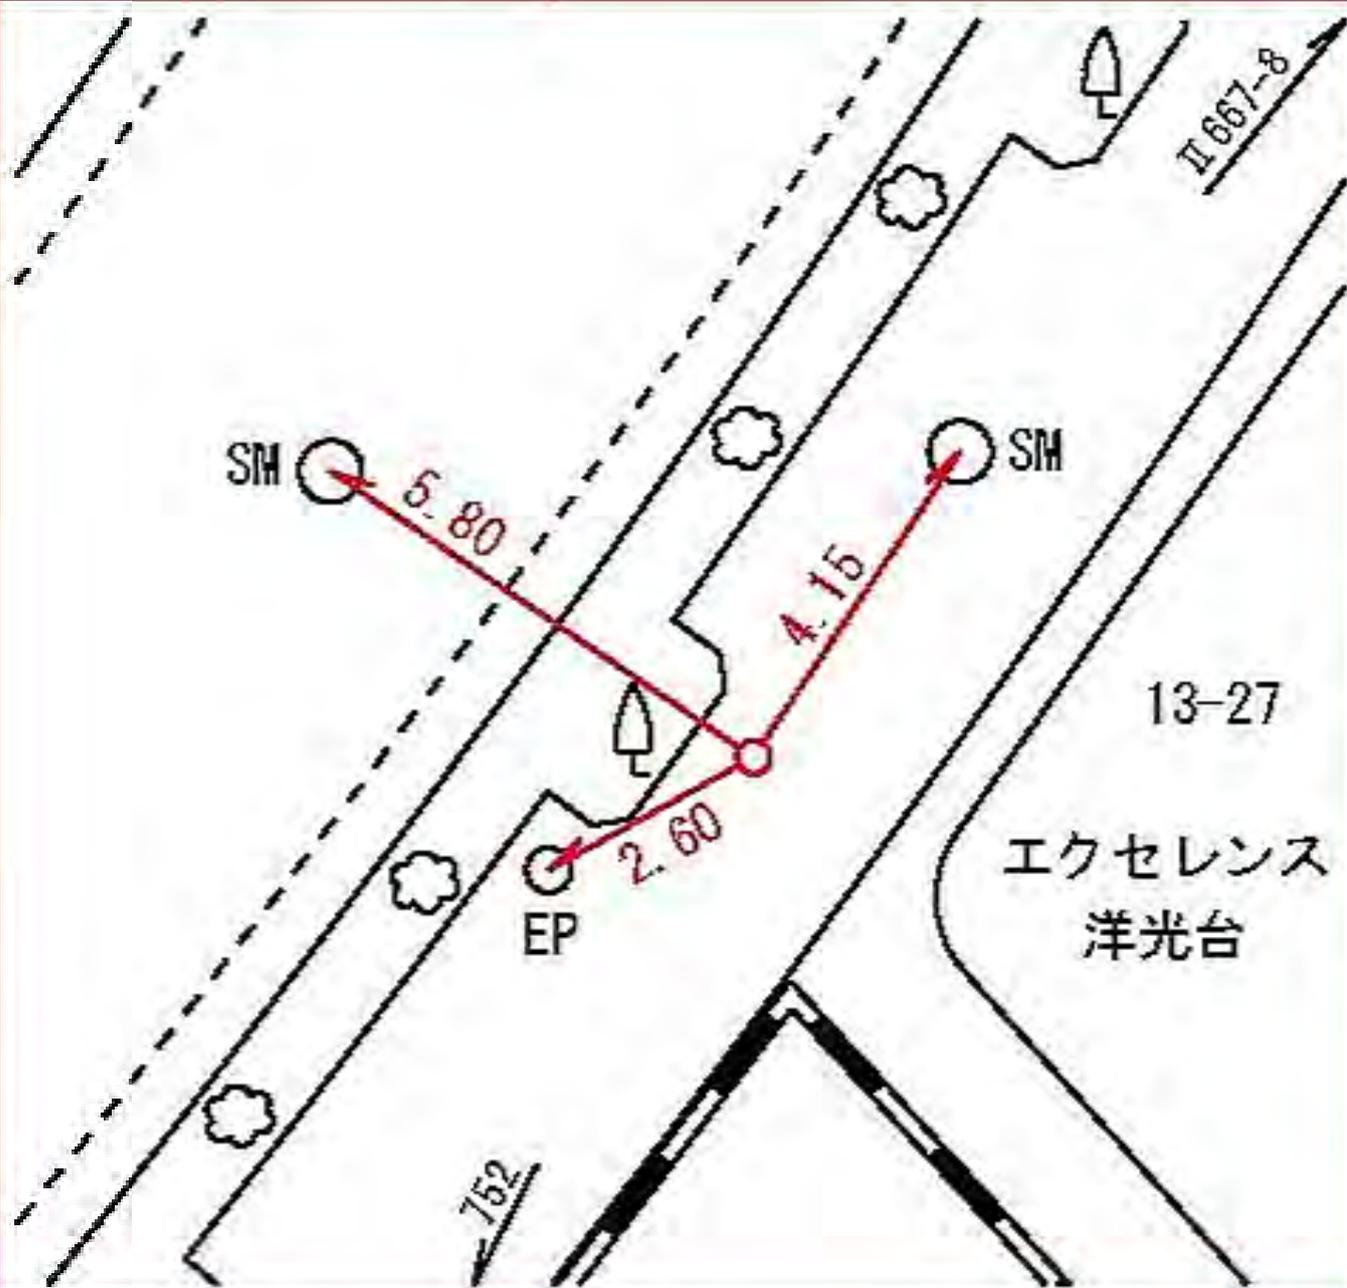

所在地

磯子区田中二丁目一一〇番地先

標識ノ種類

金属標・鋌・木杭

キザミ

点番号

10


線番号

II 667

要 図

駐車場

1-10

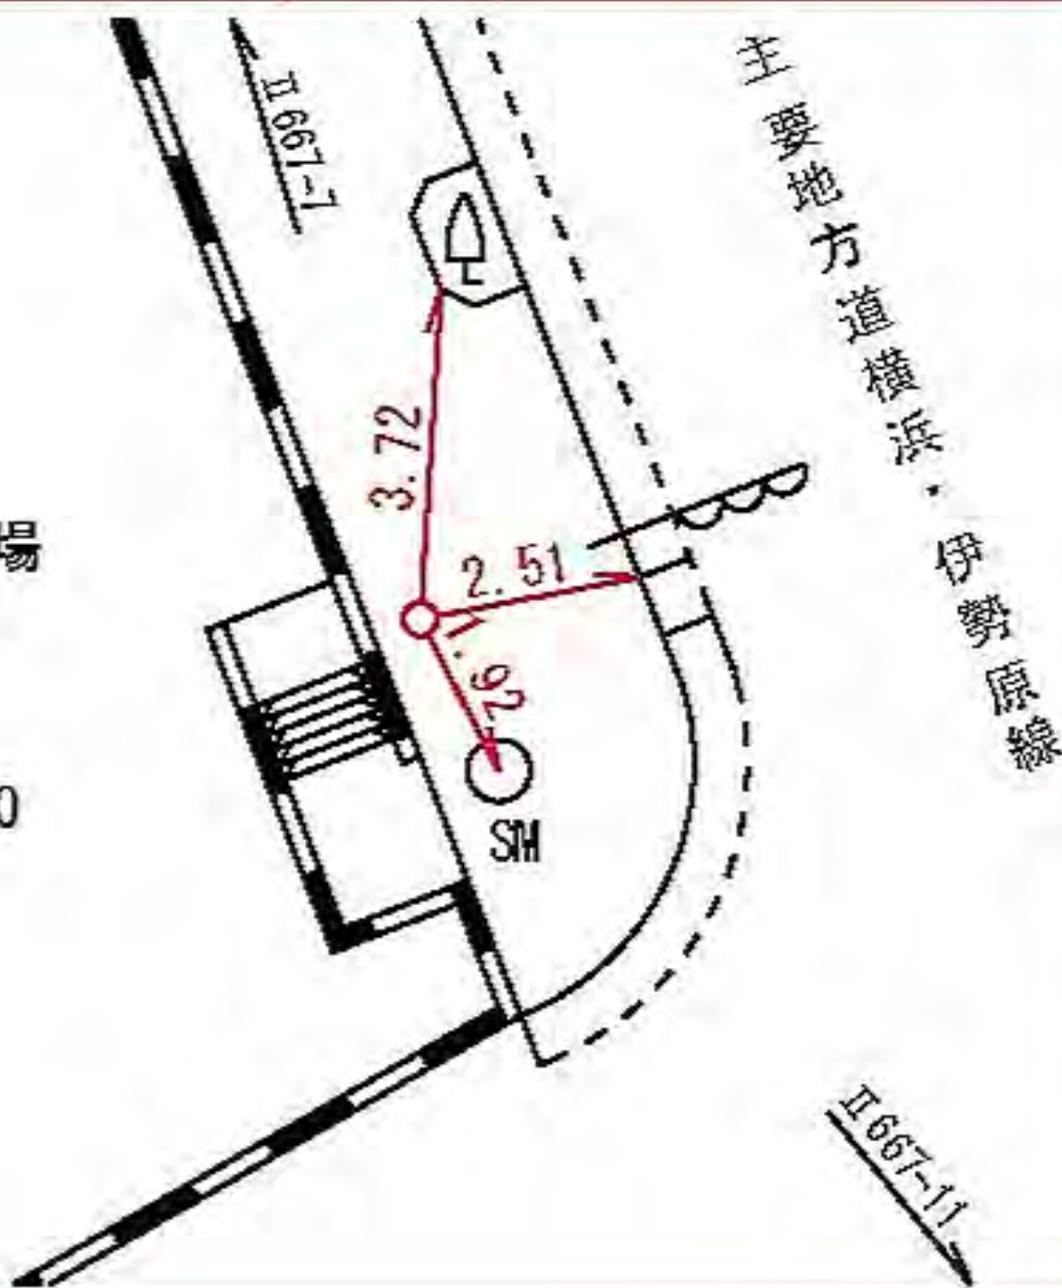

所在地

磯子区田中二丁目四一―二三番地先

標識ノ種類

点番号

線番号


金属標・鋌・木杭

11

II 667

キザ三

要 図

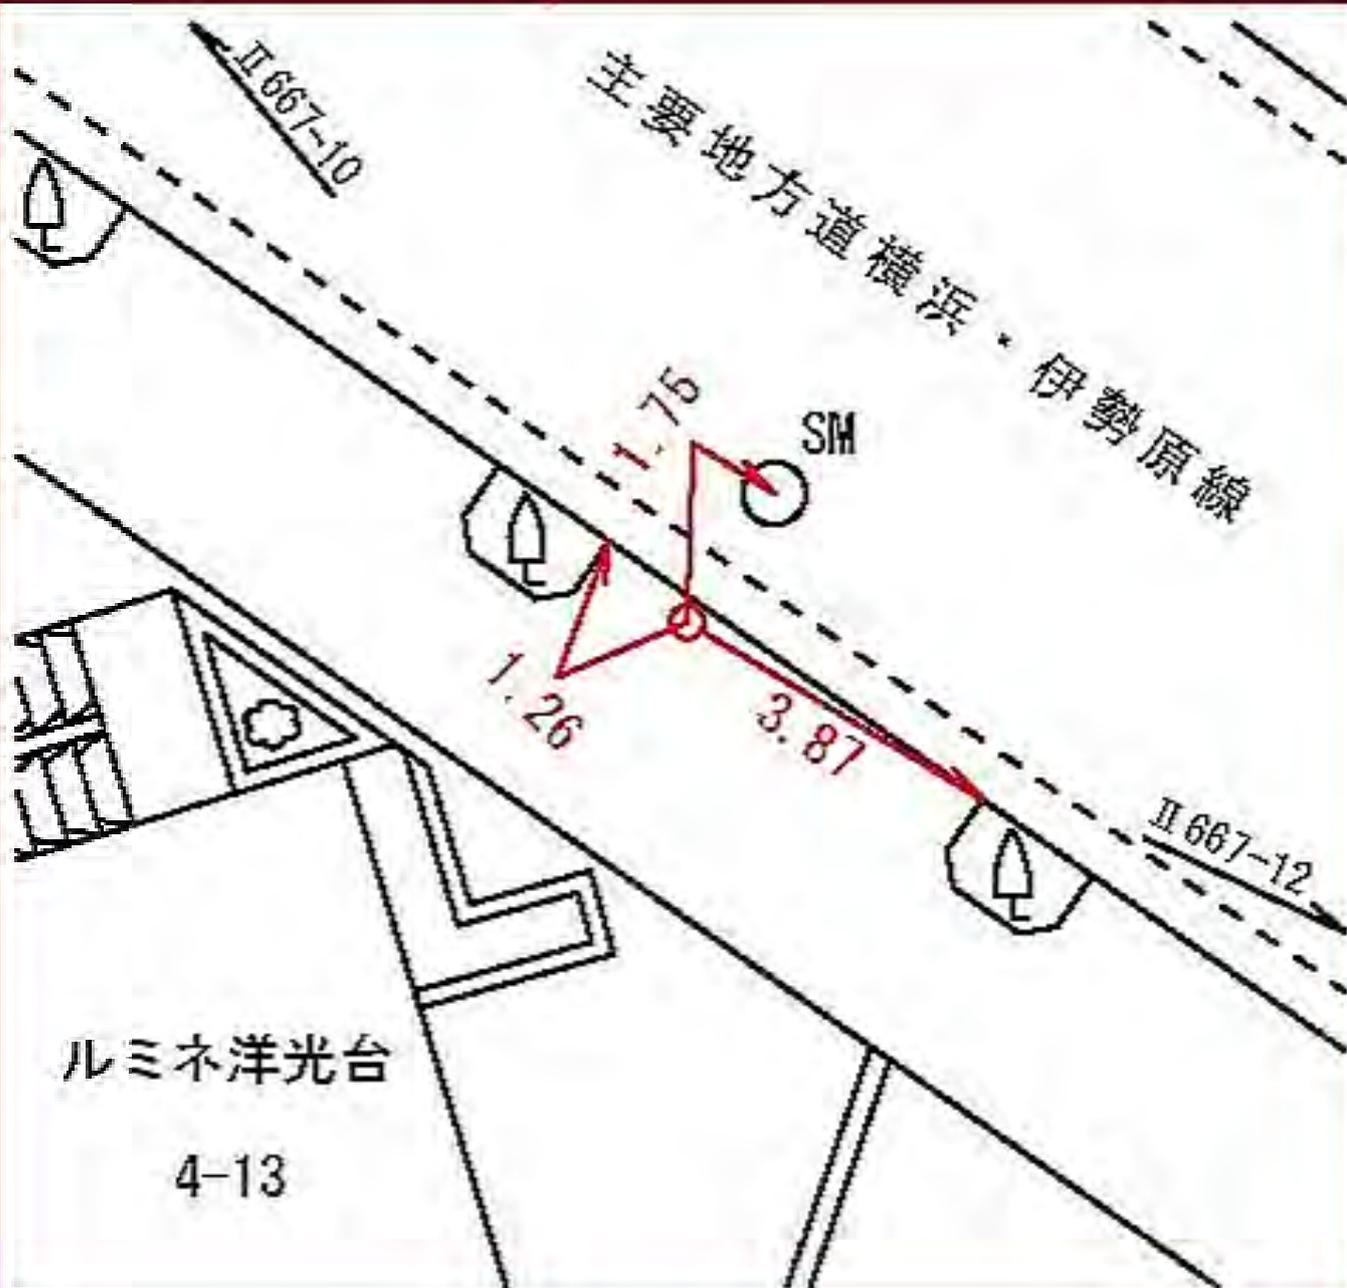

所在地

磯子区栗木一丁目二九一―三番地先

標識ノ種類

金属標・鋌・木杭

キザミ


点番号

13

線番号

II 667

要 図

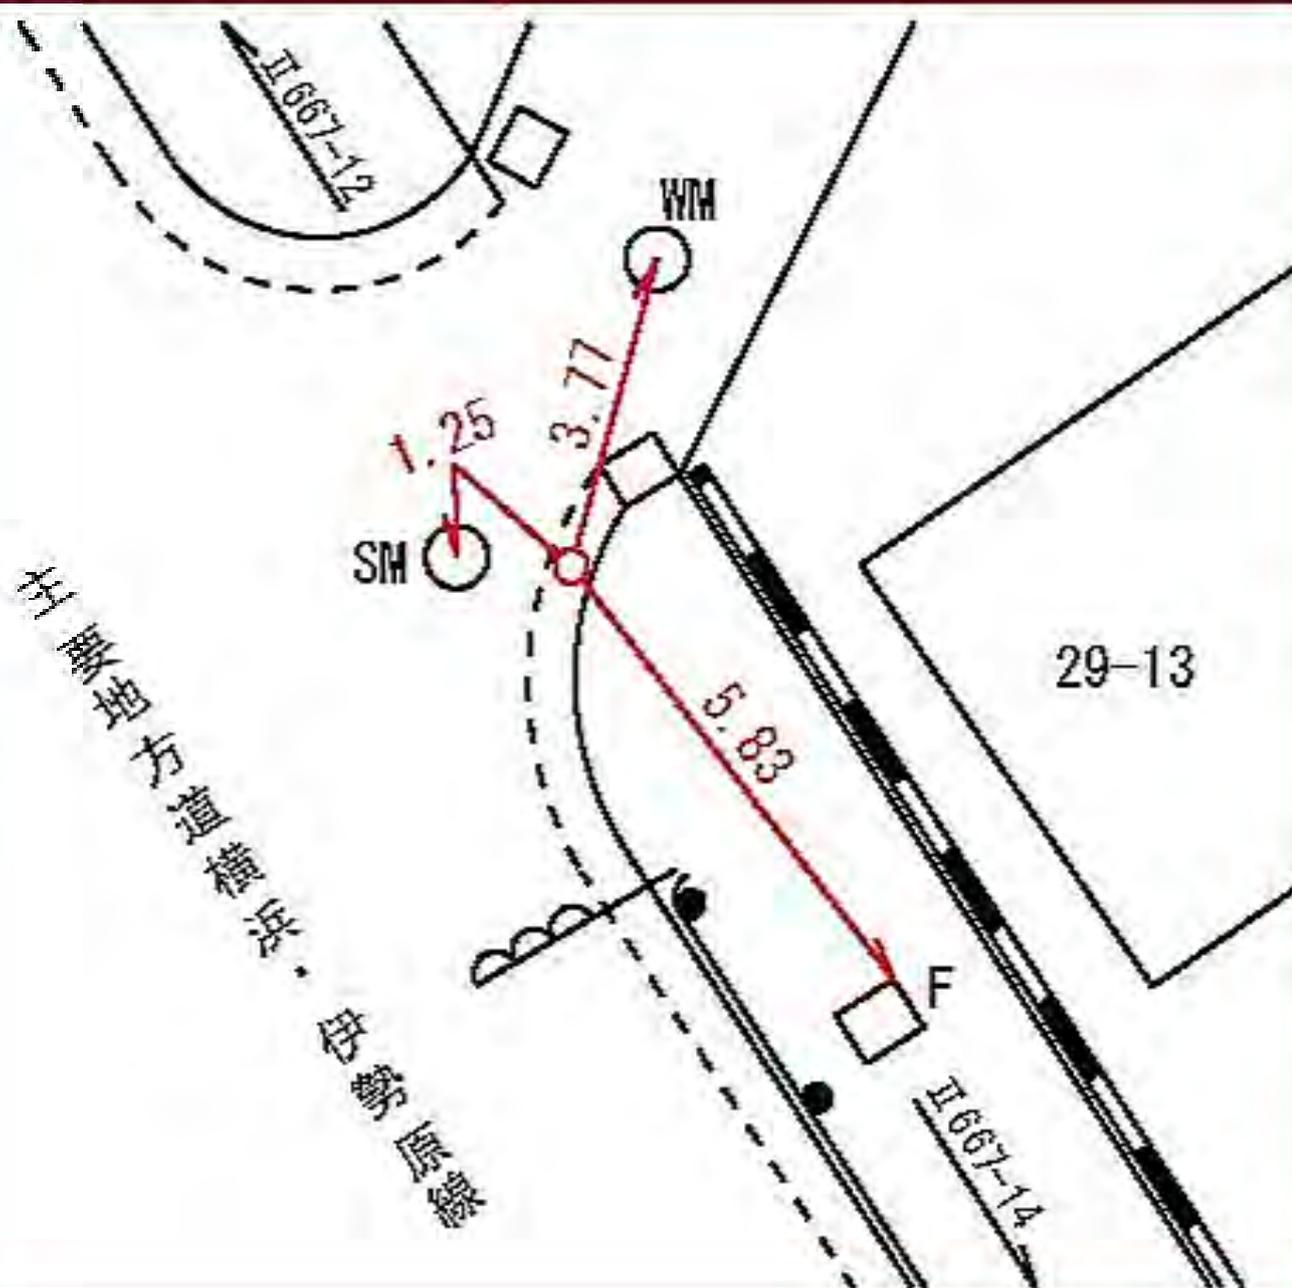

所在地

磯子区栗木一丁目三二―二番地先

標識ノ種類

金属標・鋺・木杭

キザミ

点番号


14

線番号

II 667

要

図

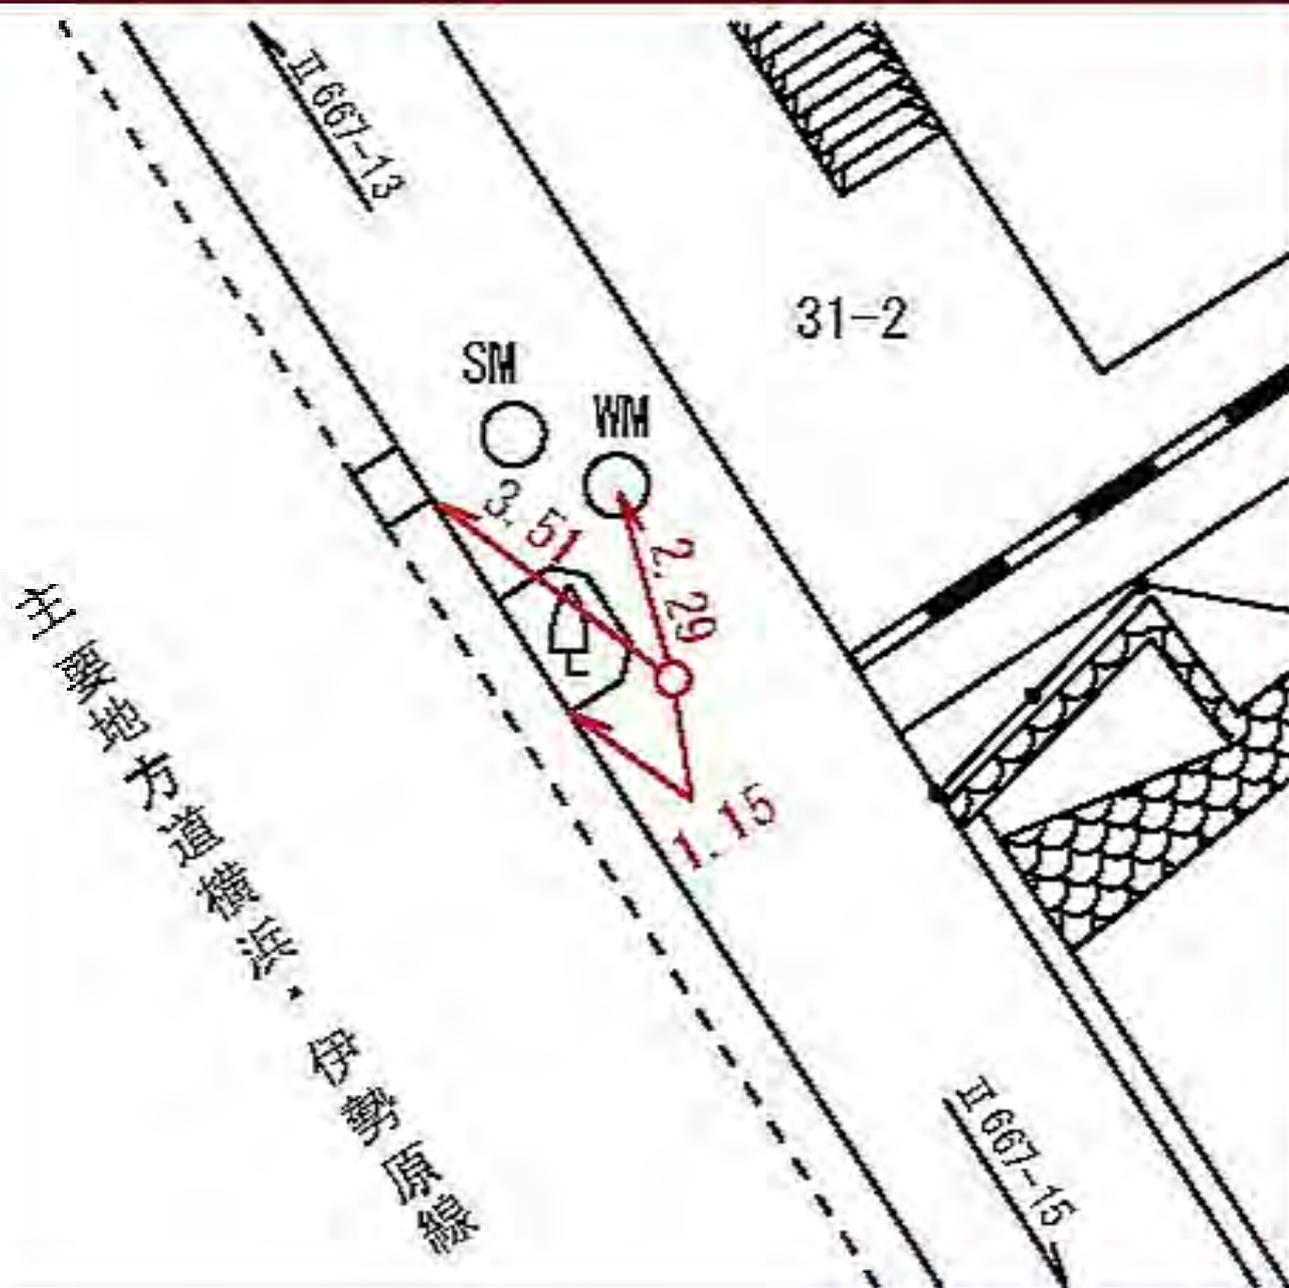

所在地

磯子区栗木一丁目二四一五番地先

標識ノ種類

金属標・鋏・木杭

キザミ


点番号

16

線番号

II 667

要 図

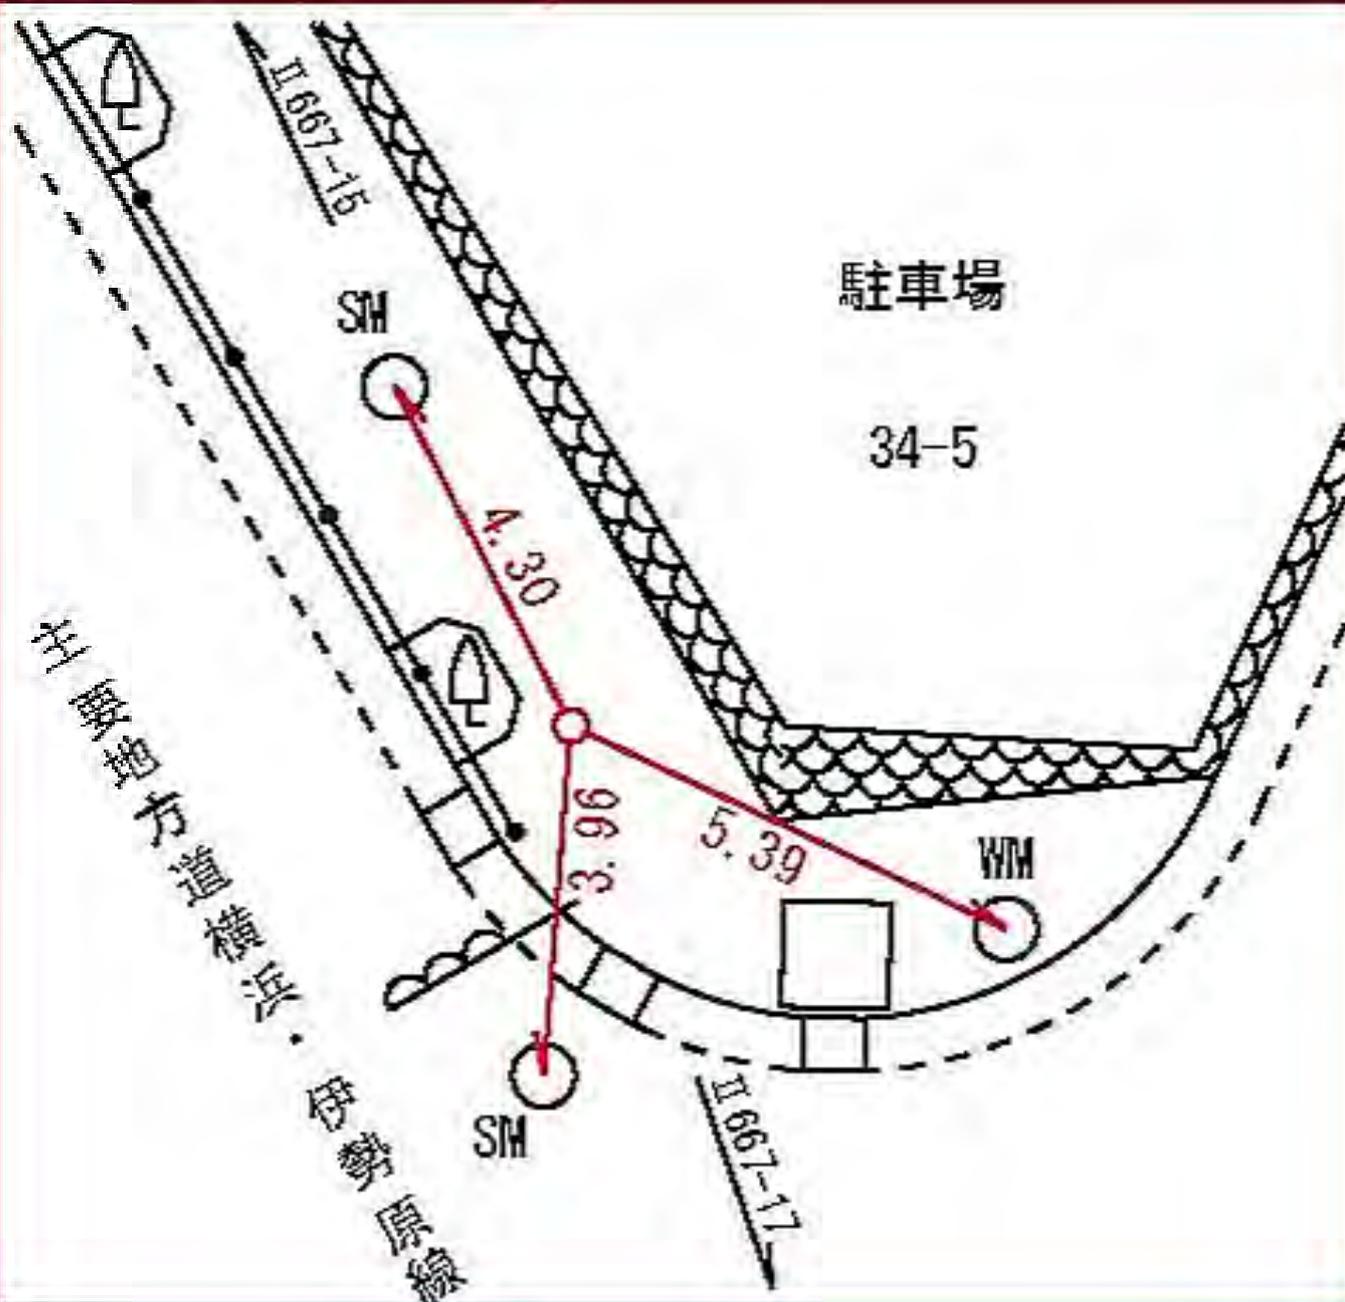

所在地

磯子区上中里一五一三番地先

標識ノ種類

金属標・鋌・木杭

キザミ

点番号

17

線番号

II 667

要 図



所在地

磯子区栗木一丁目二五―三番地先

標識ノ種類

点番号

線番号


II 667

18

金属標・鋌・木杭

キザミ

要 図

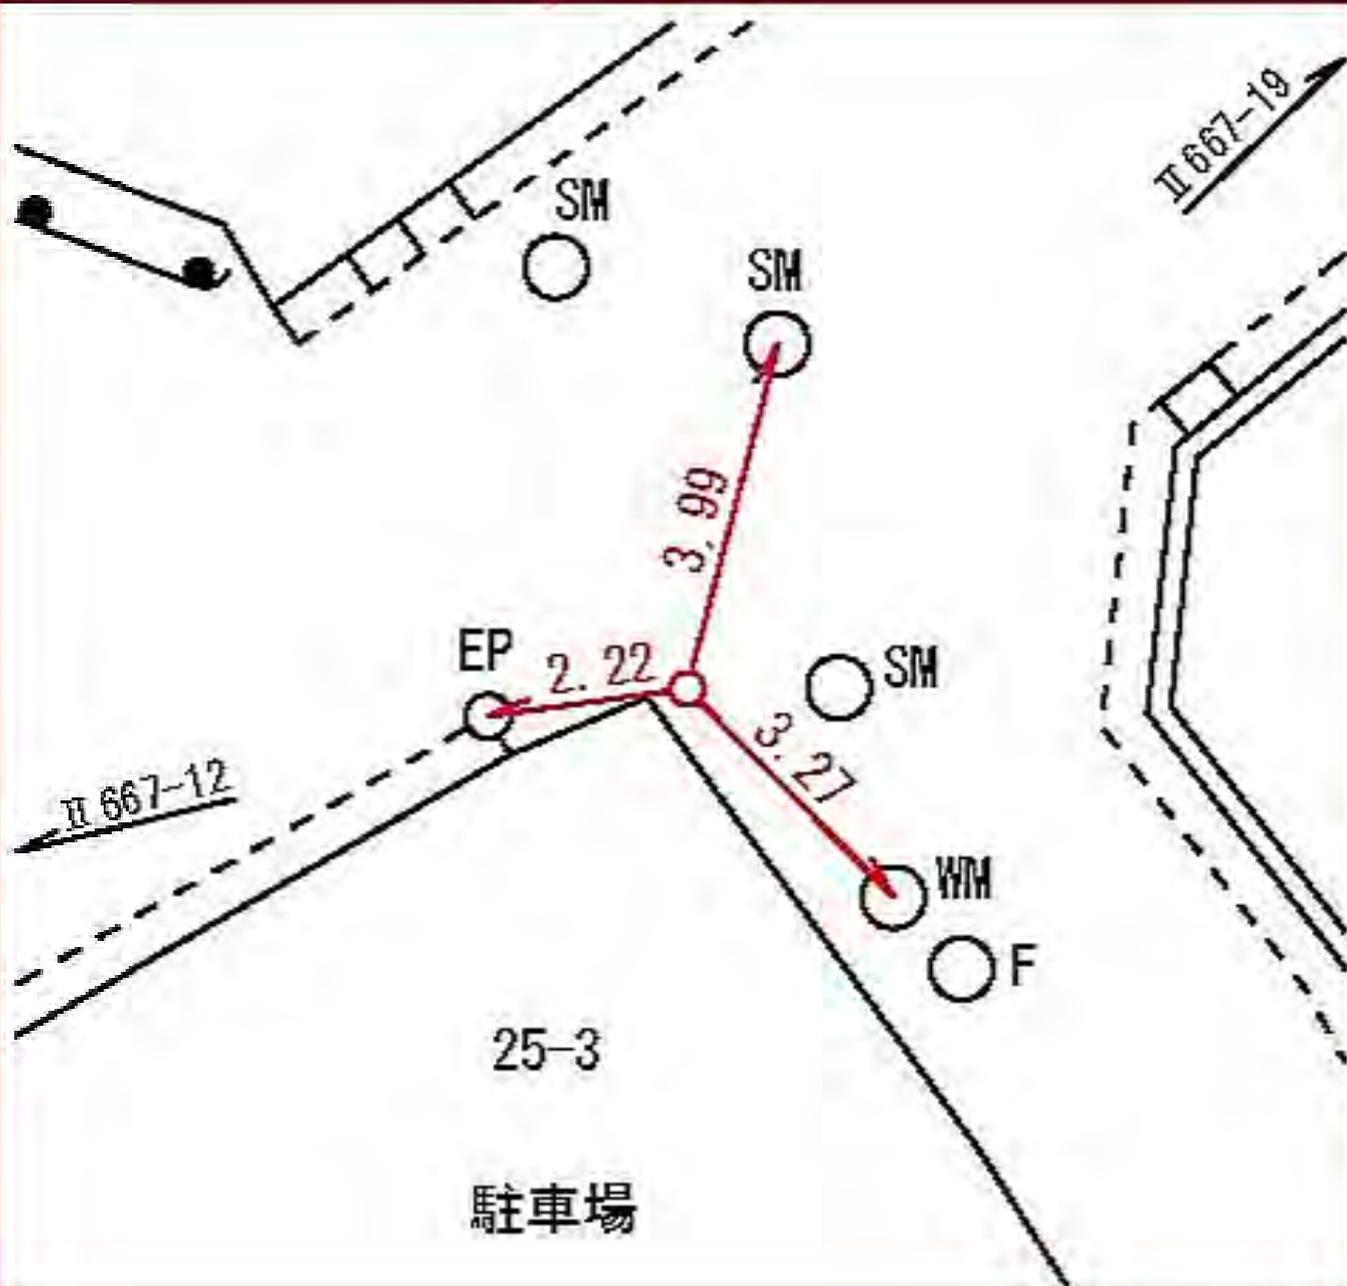

所在地

磯子区田中一丁目一八一五番地先

標識ノ種類

金属標・鋌・木杭

キザミ


点番号

19

線番号

II 667

要 図

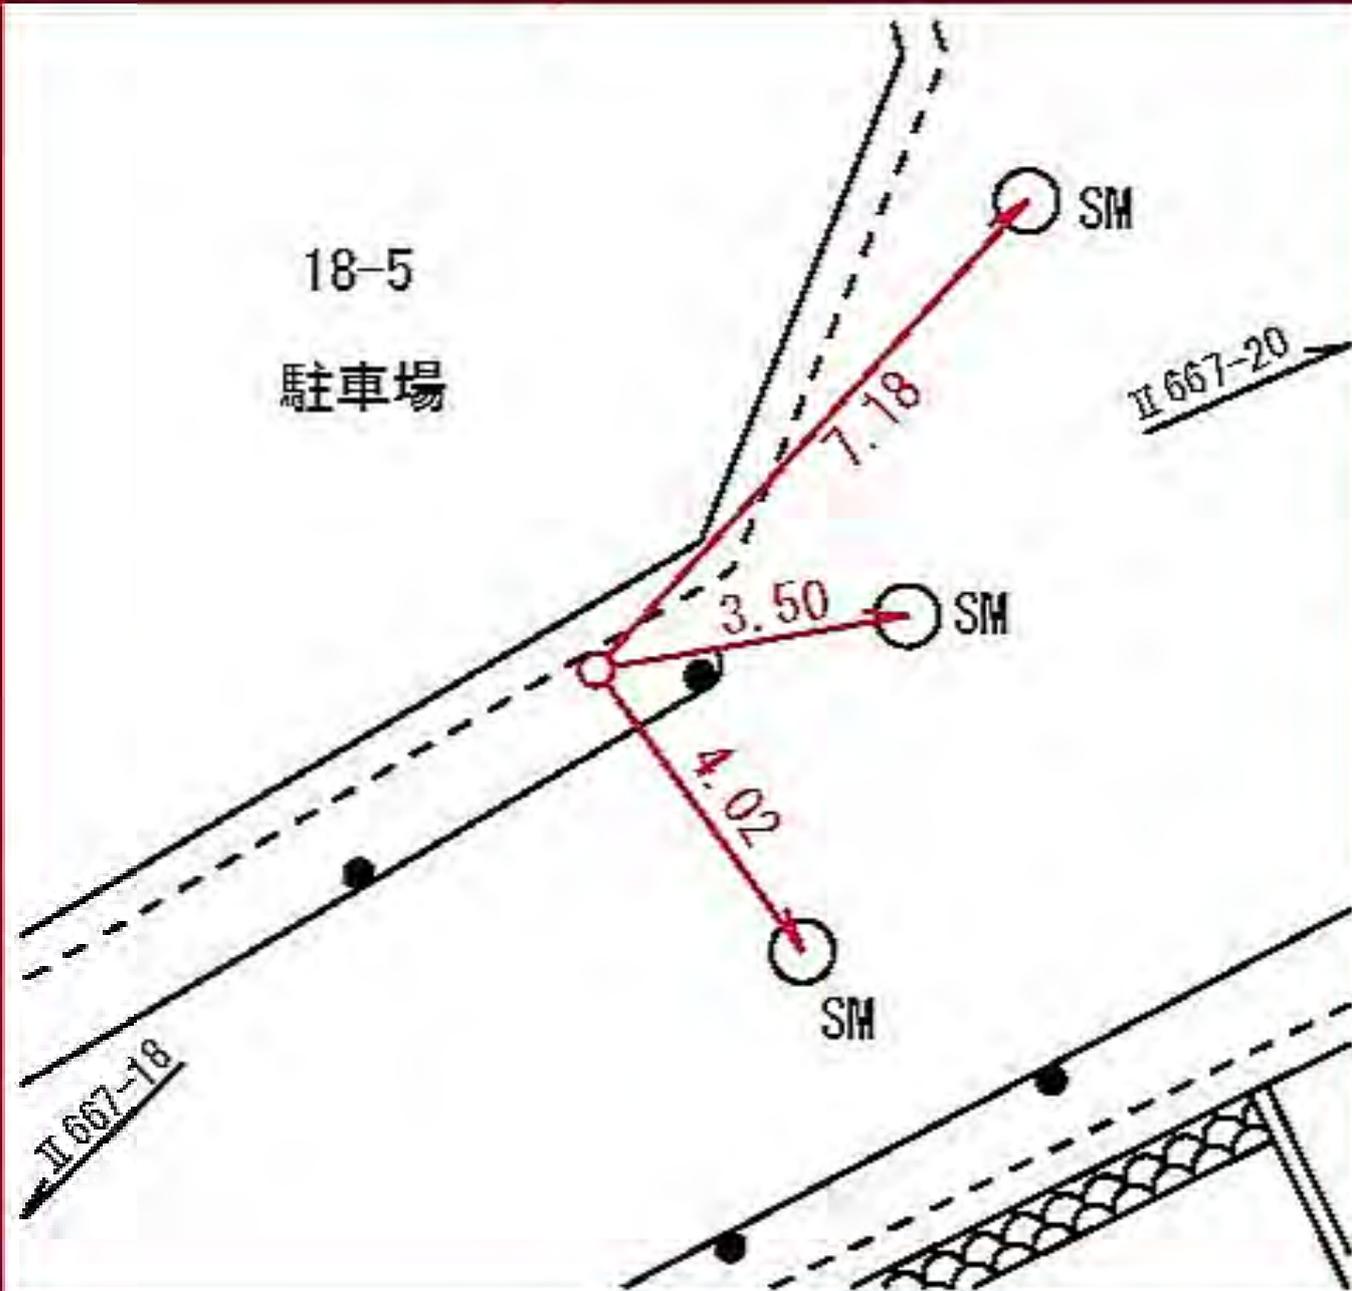

所在地

磯子区栗木一丁目二一一番地先

標識ノ種類

金属標・鋌・木杭

キザミ


点番号

20

線番号

II 667

要 図

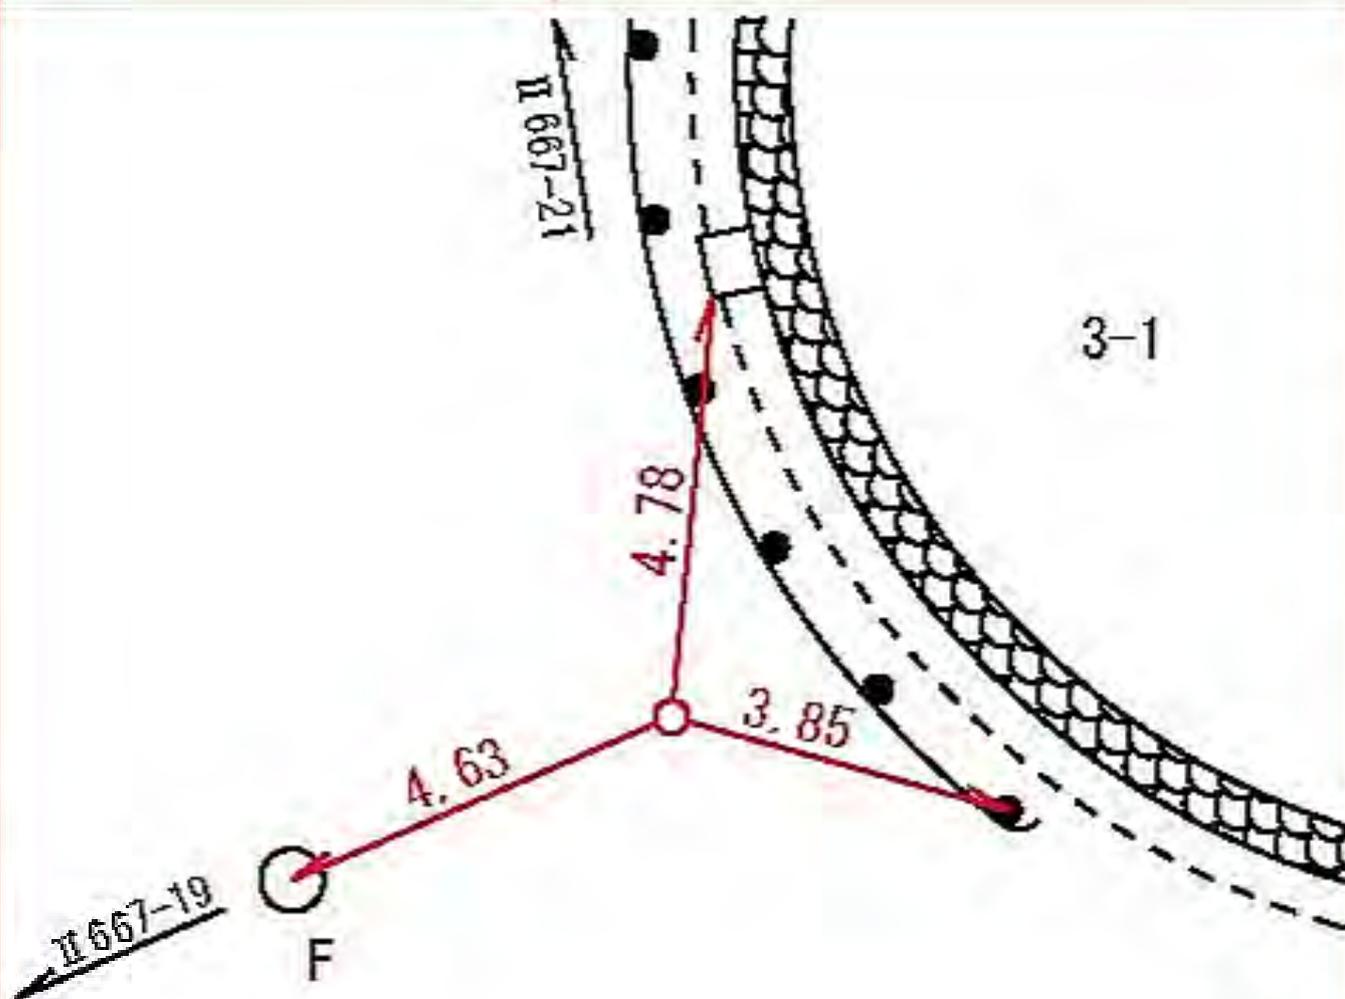

所在地

磯子区田中一丁目五十一番地先

標識ノ種類

金属標・鋌・木杭

キザ三


点番号

21

線番号

II 667

要 図

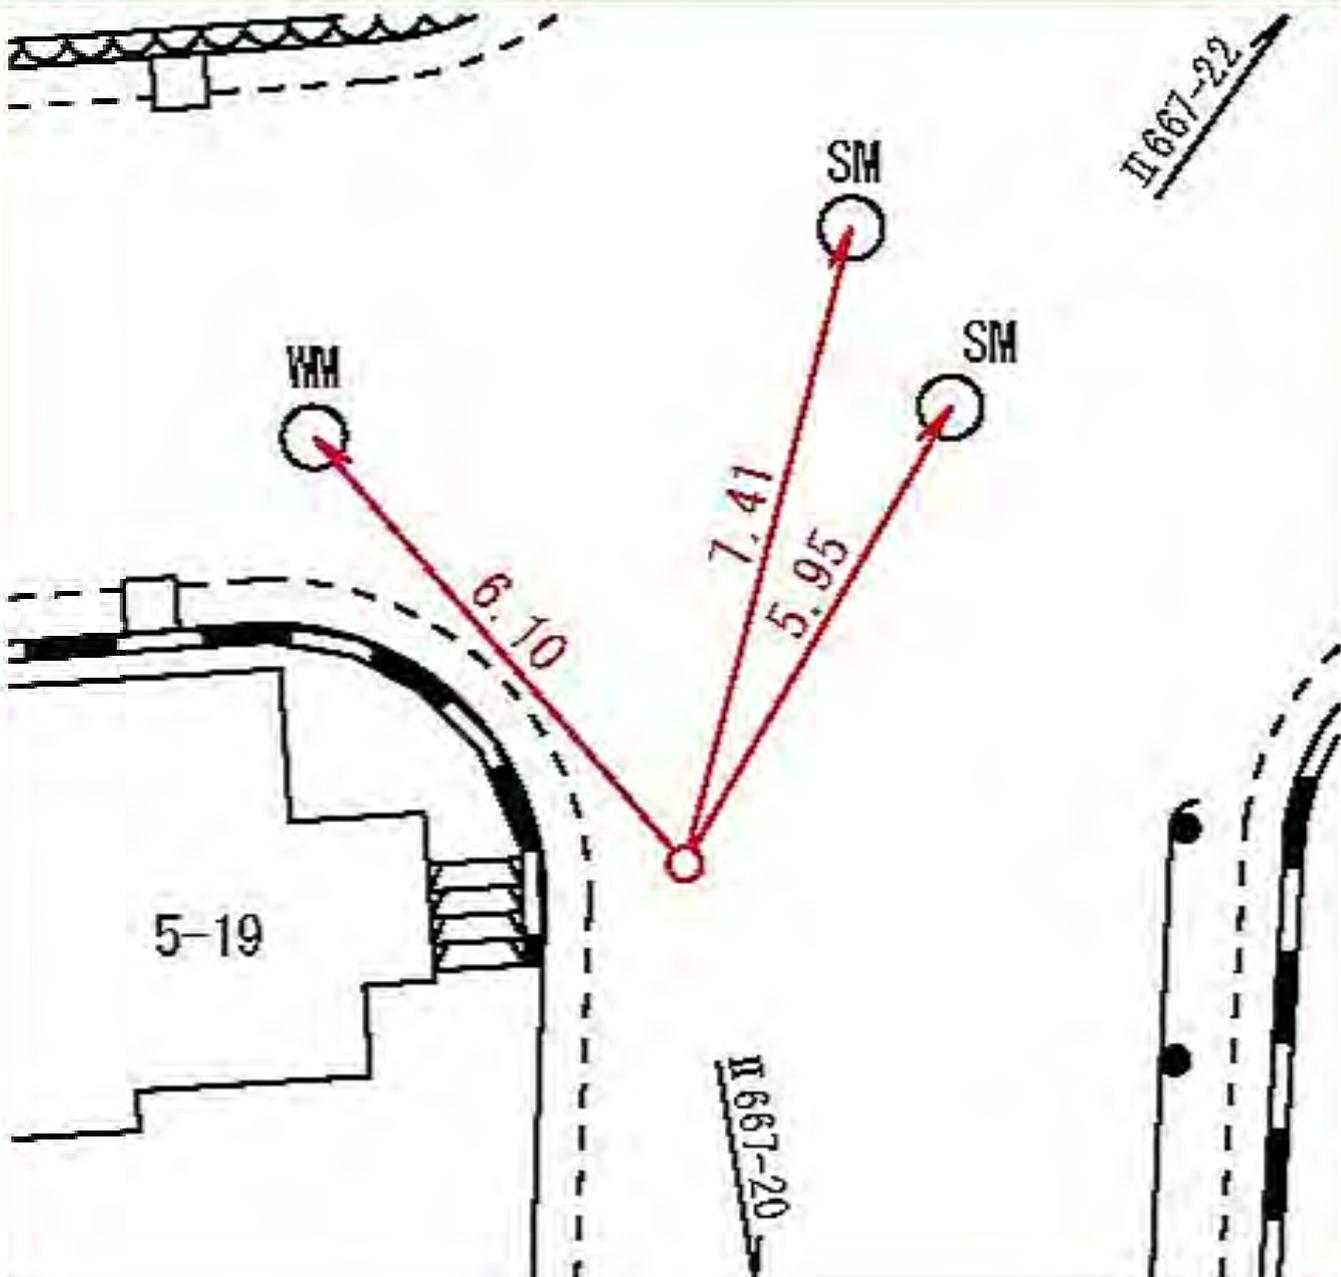

所在地

磯子区中原三丁目一五一二〇番地先

標識ノ種類

金属標・鋌・木杭

キザミ


点番号

22

線番号

II 667

要 図

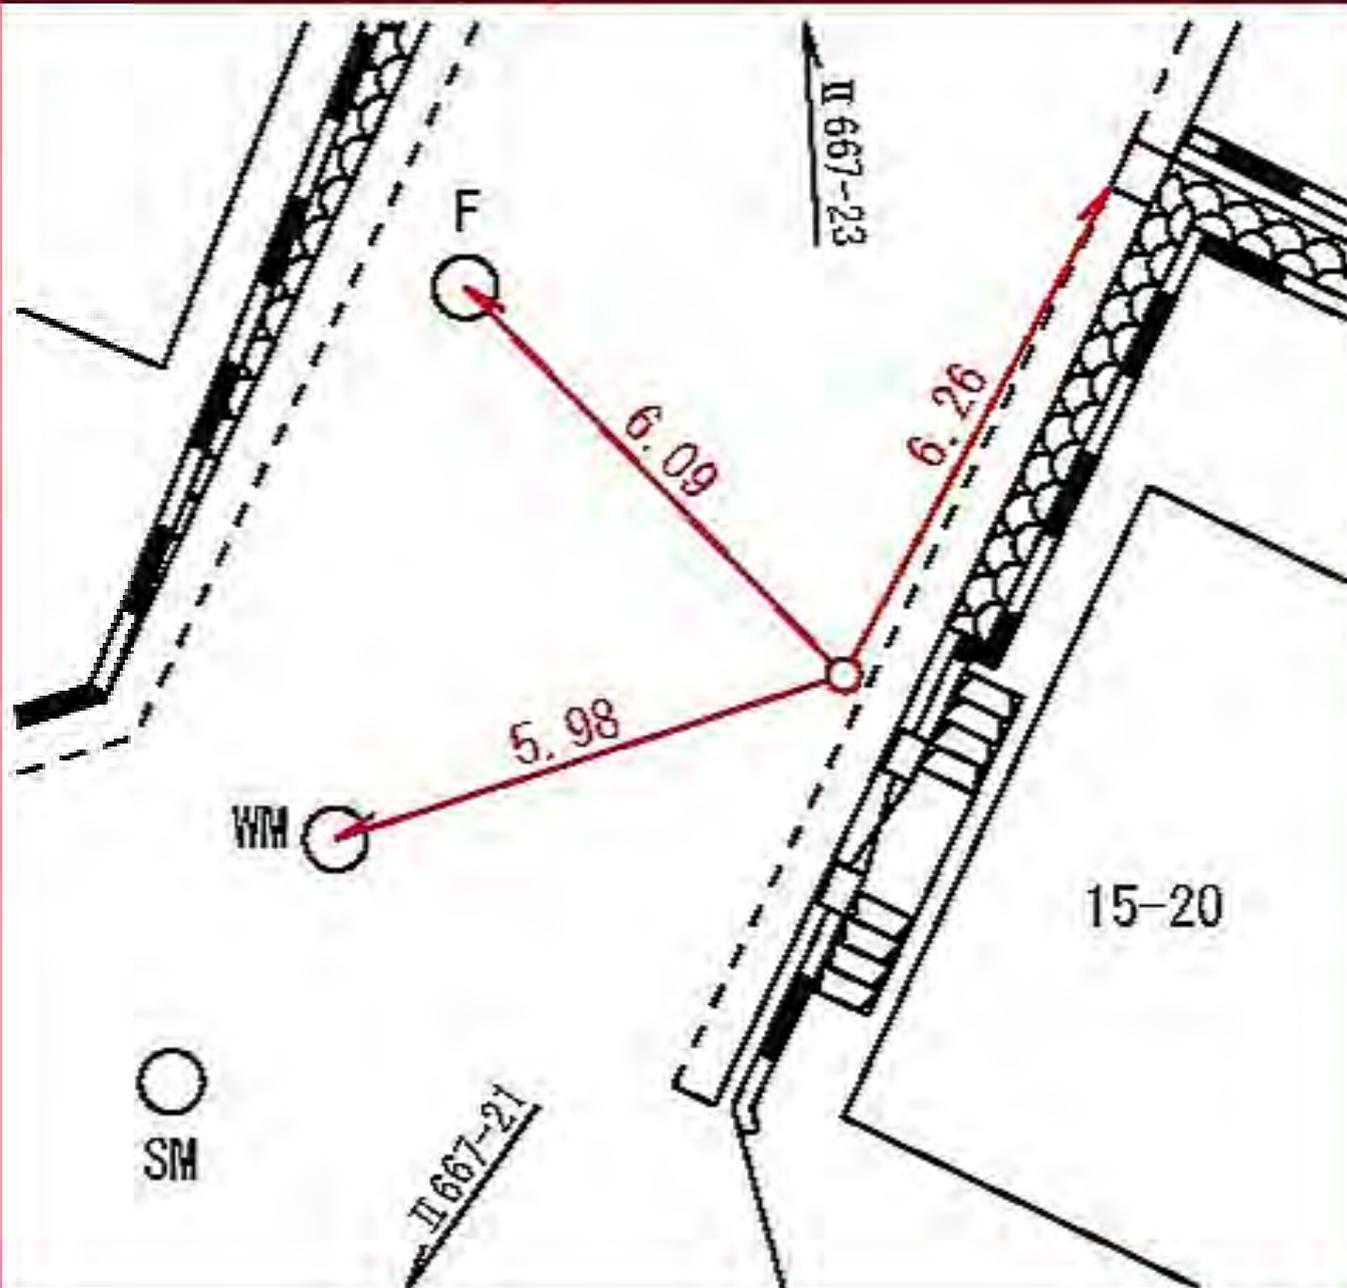

所在地

磯子区中原三丁目一四一三〇番地先

標識ノ種類

金属標・鋌・木杭

キザミ


点番号

23

線番号

II 667

要 図

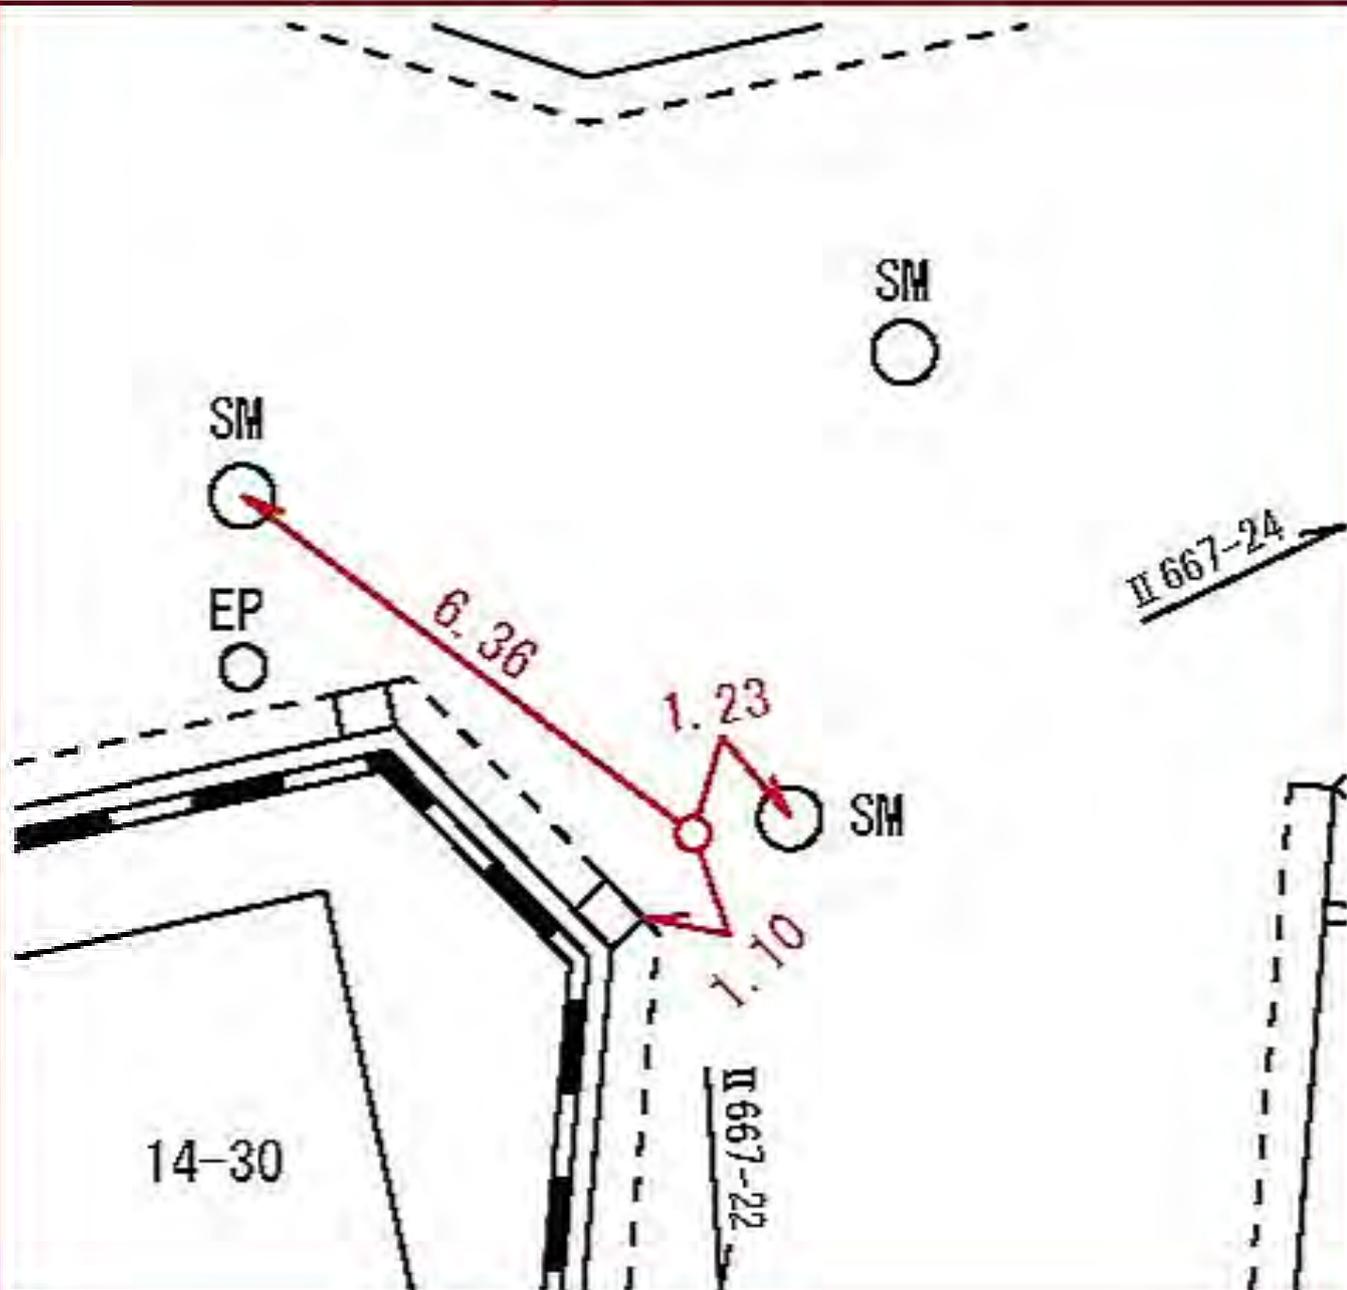

所在地

磯子区中原三丁目二二二番地先

標識ノ種類

点番号

線番号


II 667

24

金属標・鋏・木杭

キザミ

要 図

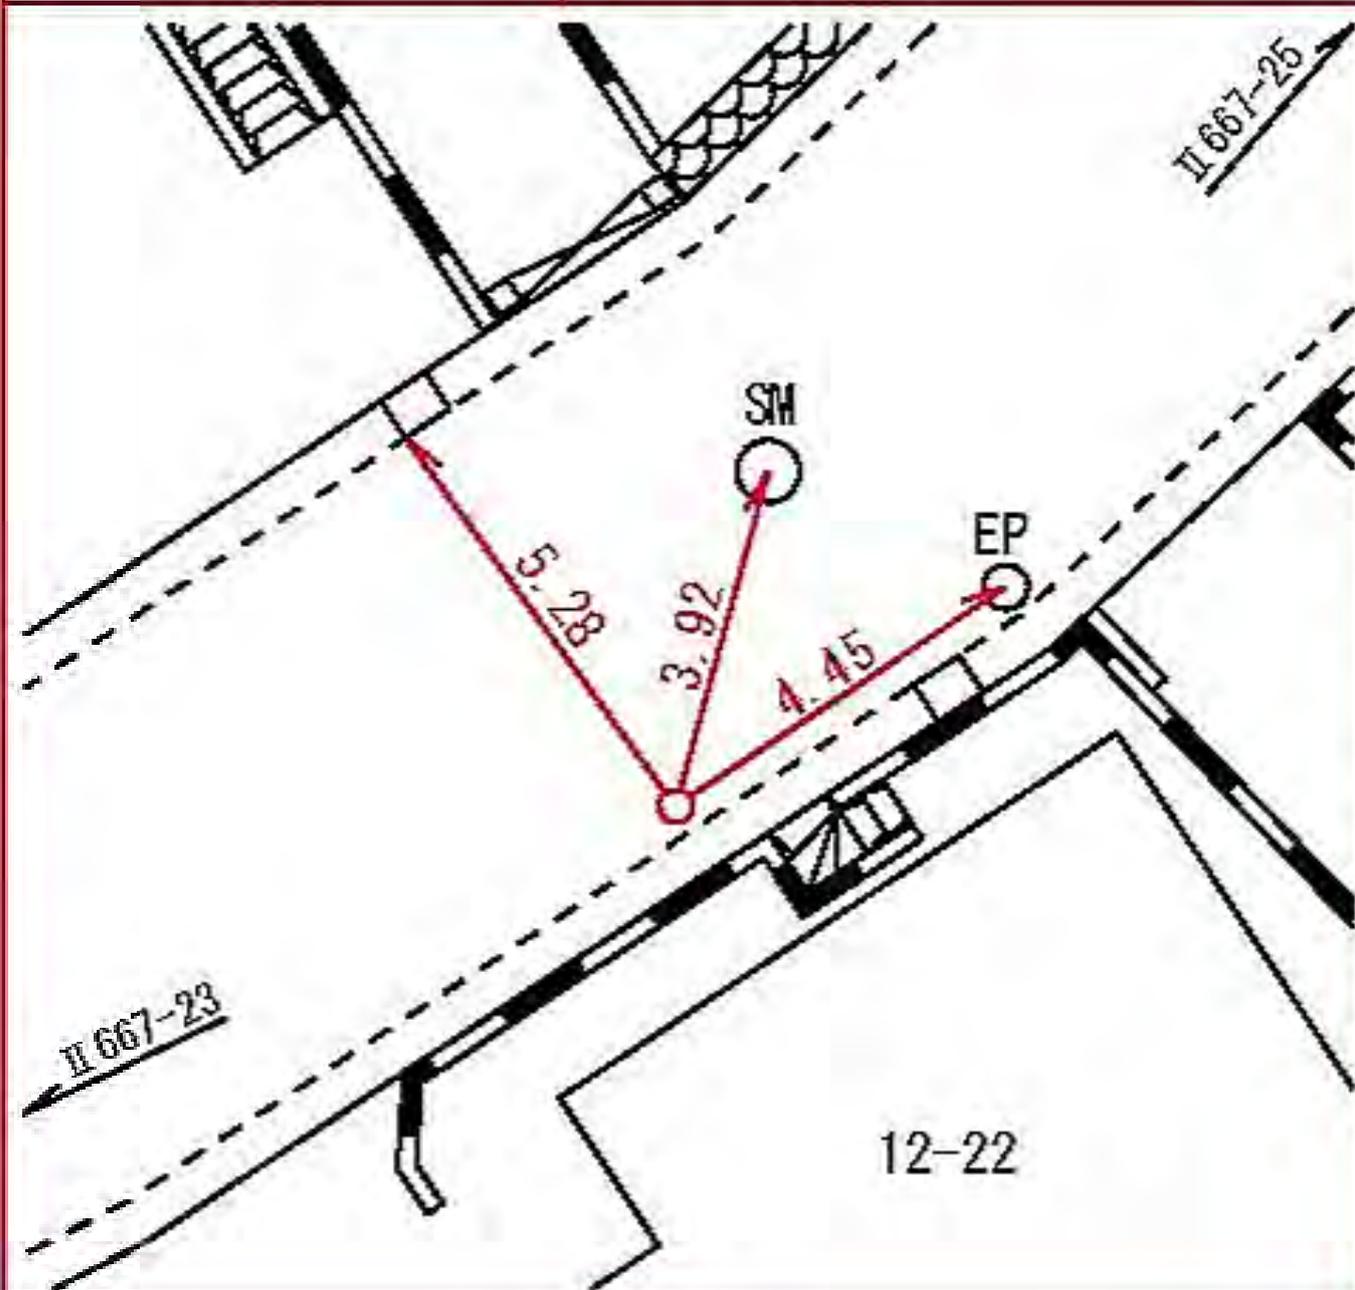

所在地

磯子区中原三丁目五十一番地先

標識ノ種類

点番号

線番号


金属標・鋏・木杭

26

II 667

キザミ

要 図

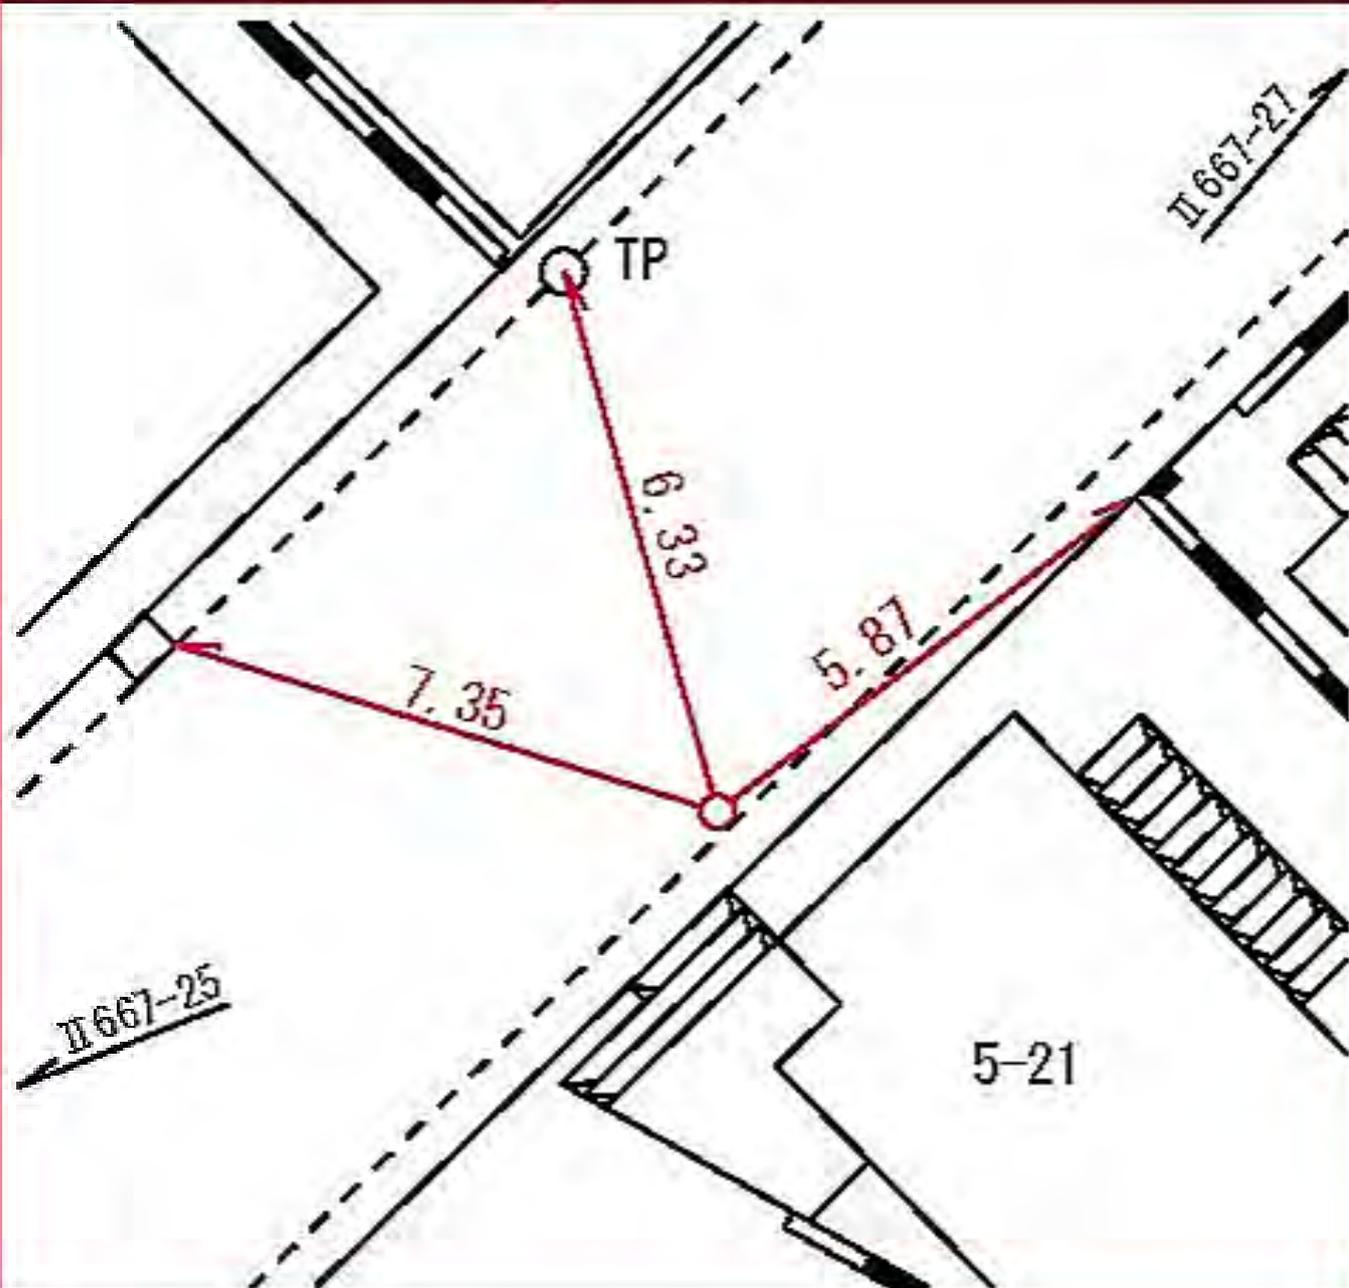

所在地

磯子区中原三丁目六一一〇番地先

標識ノ種類

金属標・鋏・木杭

キザミ


点番号

27

線番号

II 667

要 図

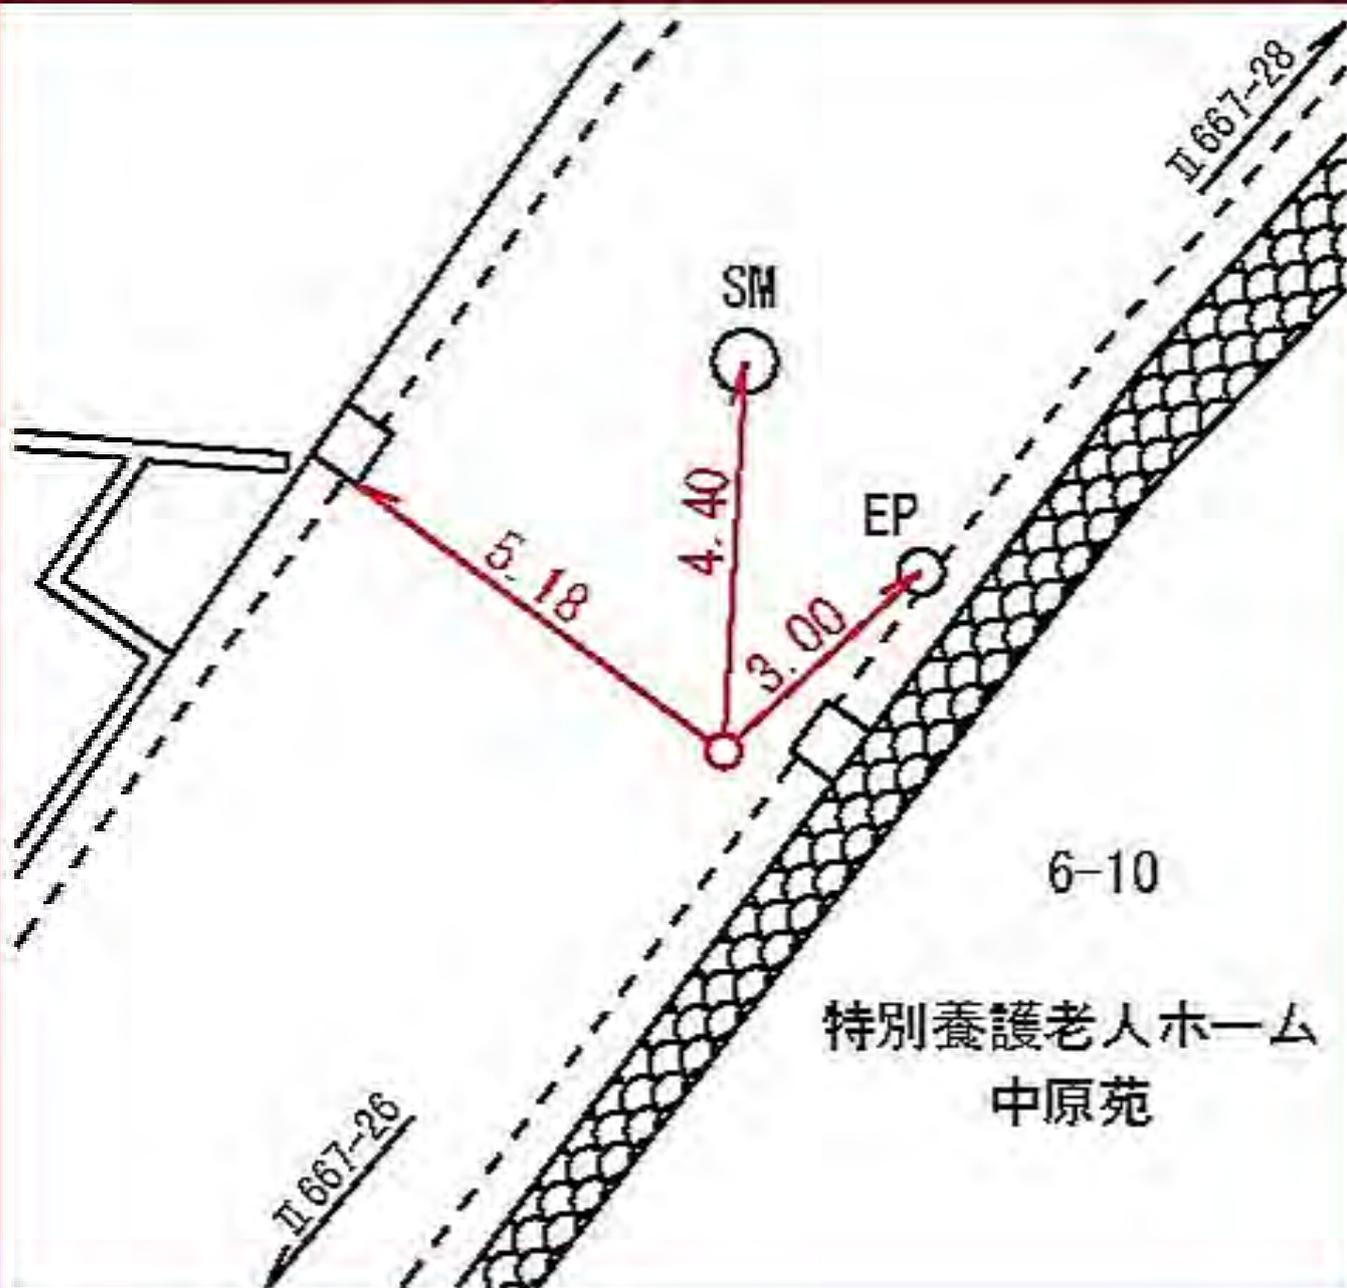

所在地

磯子区中原三丁目一番地先

標識ノ種類

点番号

線番号

金属標・鋏・木杭

28

II 667

キザミ

図

要

駐車場

1



所在地

磯子区中原三丁目六一一八番地先

標識ノ種類

金属標・鋌・木杭

キザ三


点番号

29

線番号

II 667

要 図

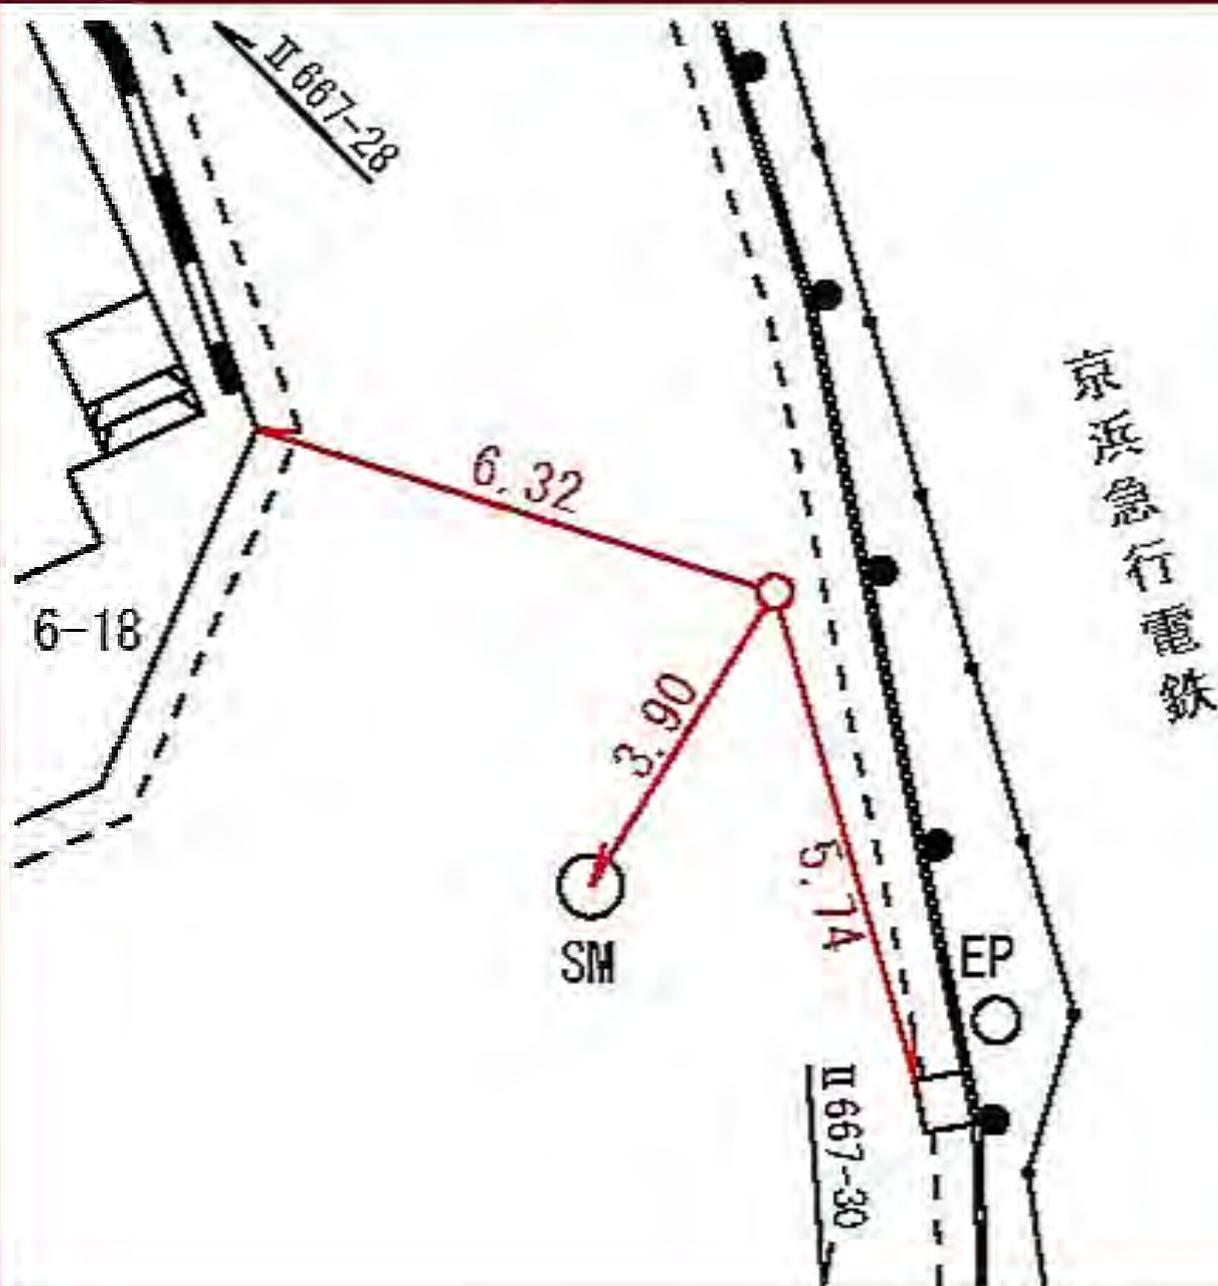

所在地

磯子区中原三丁目七一一番地先

標識ノ種類

点番号

線番号


II 667

30

金属標・鋏・木杭

キザミ

要 図

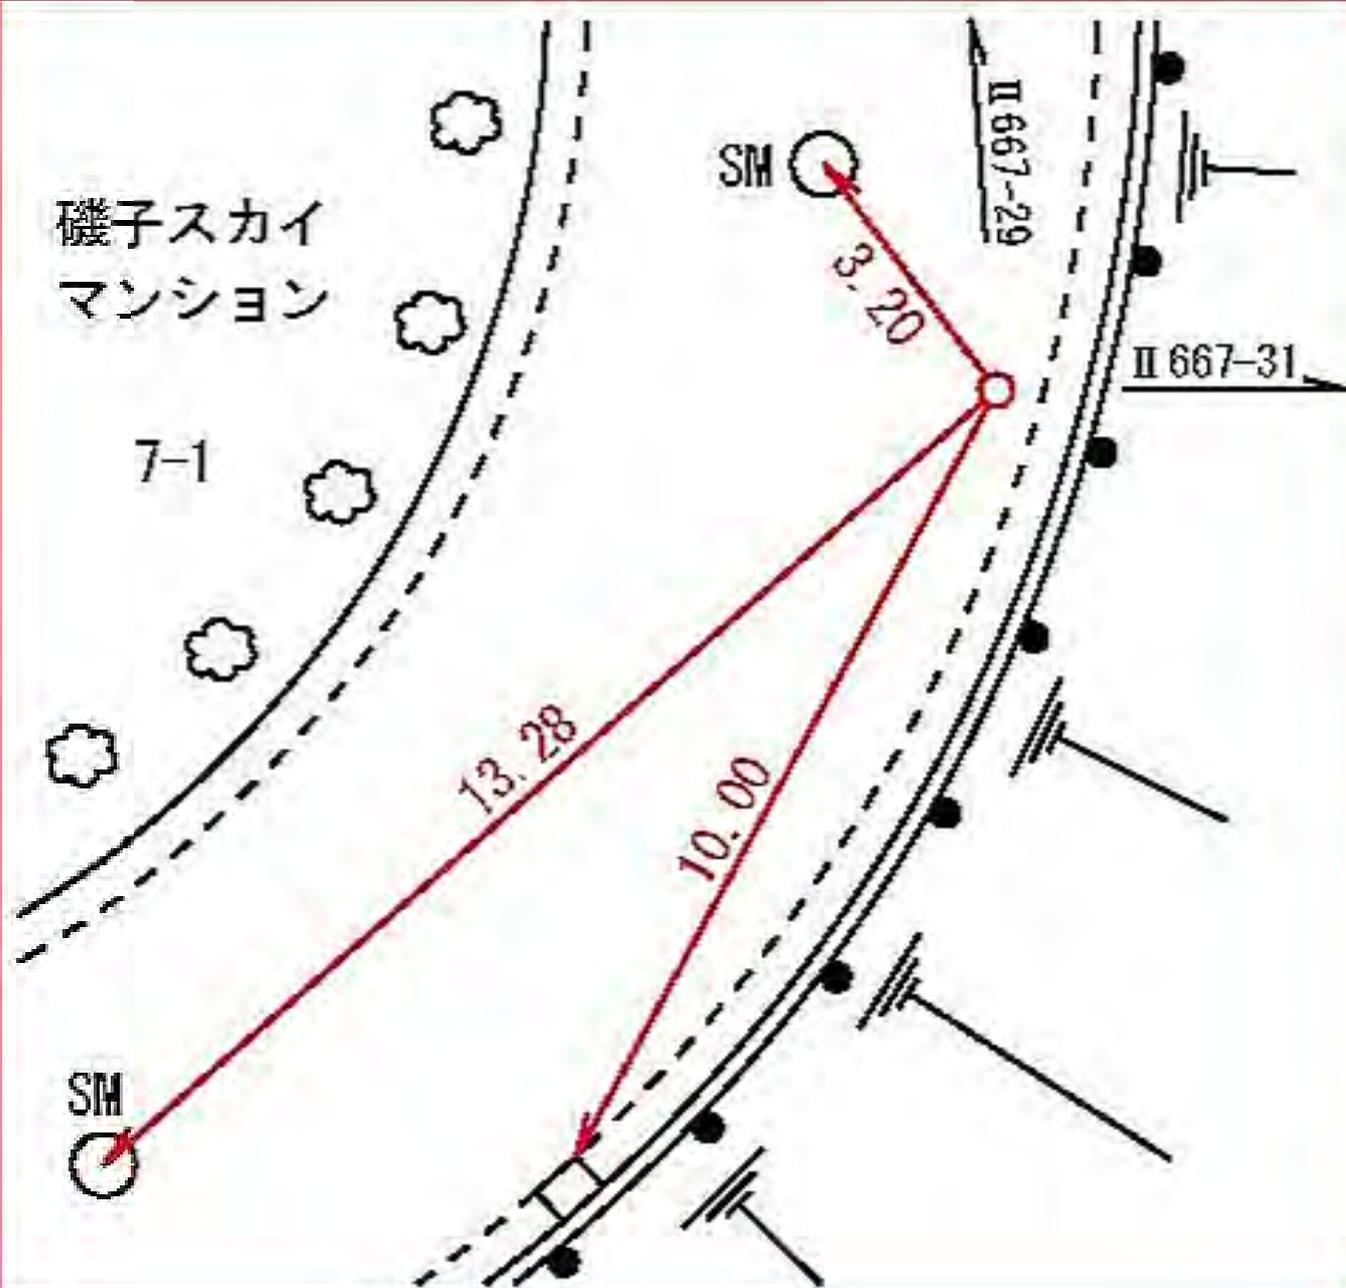

所在地

磯子区中原一丁目七一〇番地先

標識ノ種類

点番号

線番号

II 667

31

金属標・鋏・木杭

キザミ

要 図



所在地

磯子区中原二丁目九一―二番地先

標識ノ種類

金属標・鋏・木杭

キザミ


点番号

32

線番号

II 667

要 図

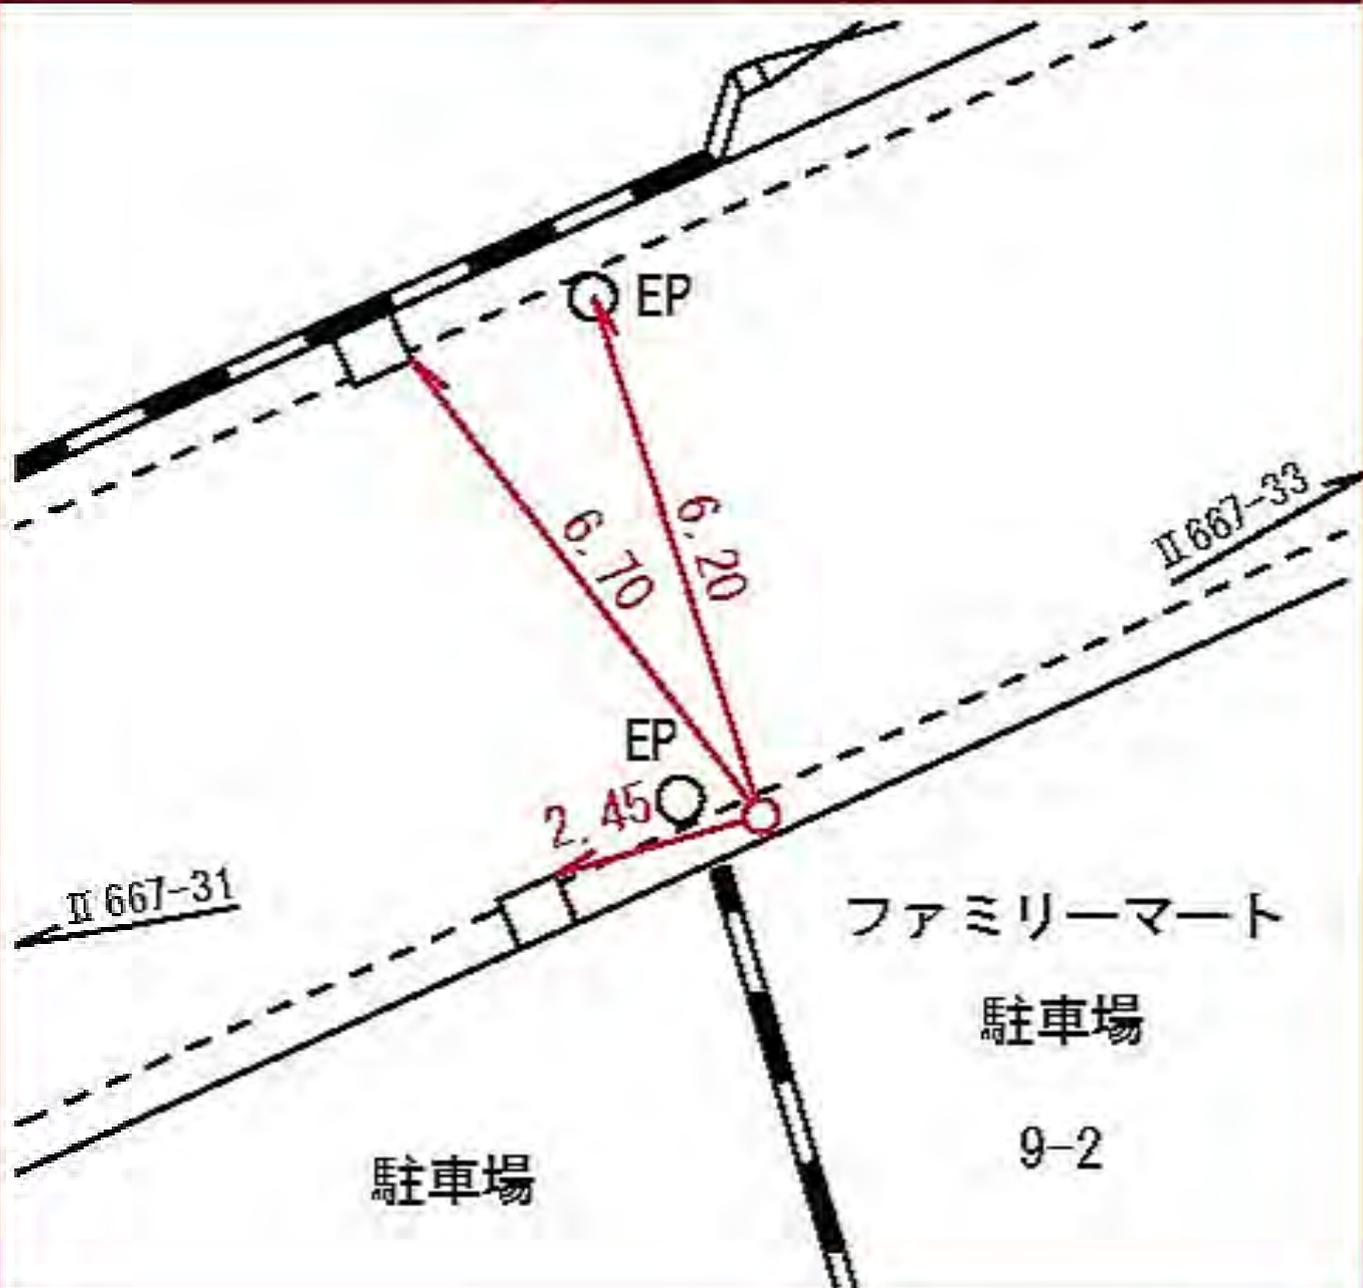

駐車場

ファミリーマート
駐車場

9-2

所在地

磯子区中原一丁目三一二七番地先

標識ノ種類

点番号

線番号


II 667

33

金属標・鋌・木杭

キザミ

要 図

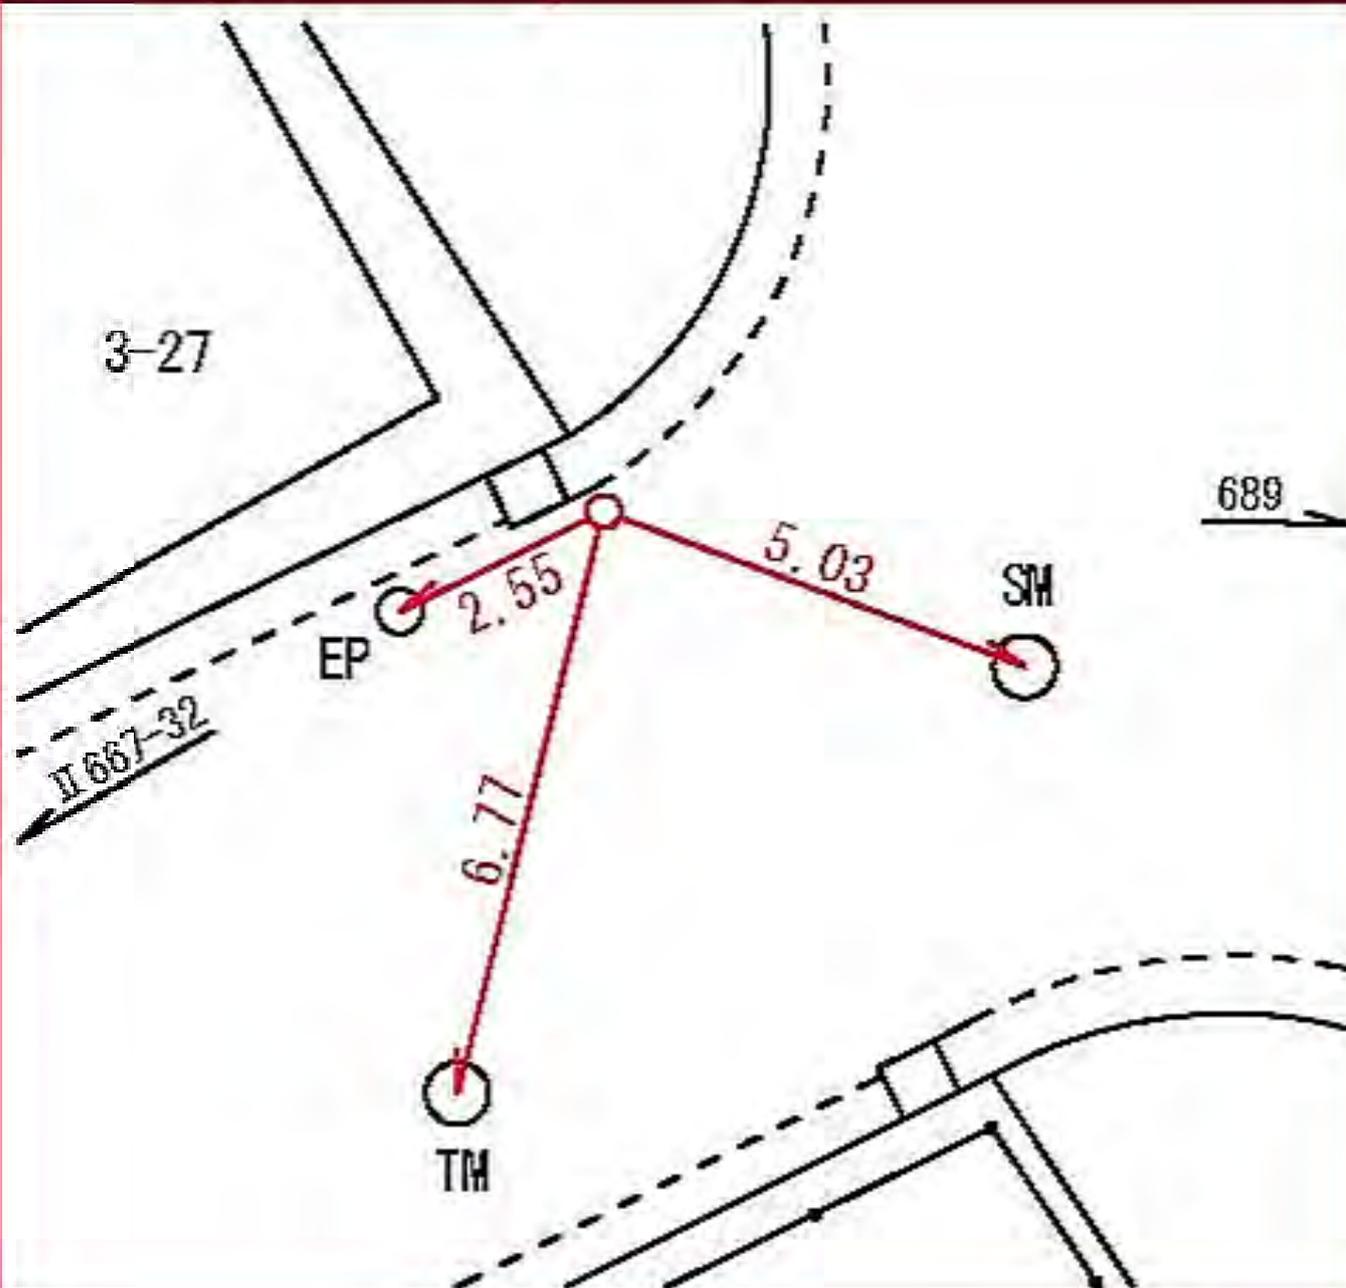

所在地

旭区都岡町一六一三三二番地先

標識ノ種類

金属標・鋸・木杭

キザミ


点番号

1

線番号

II 668

要 図

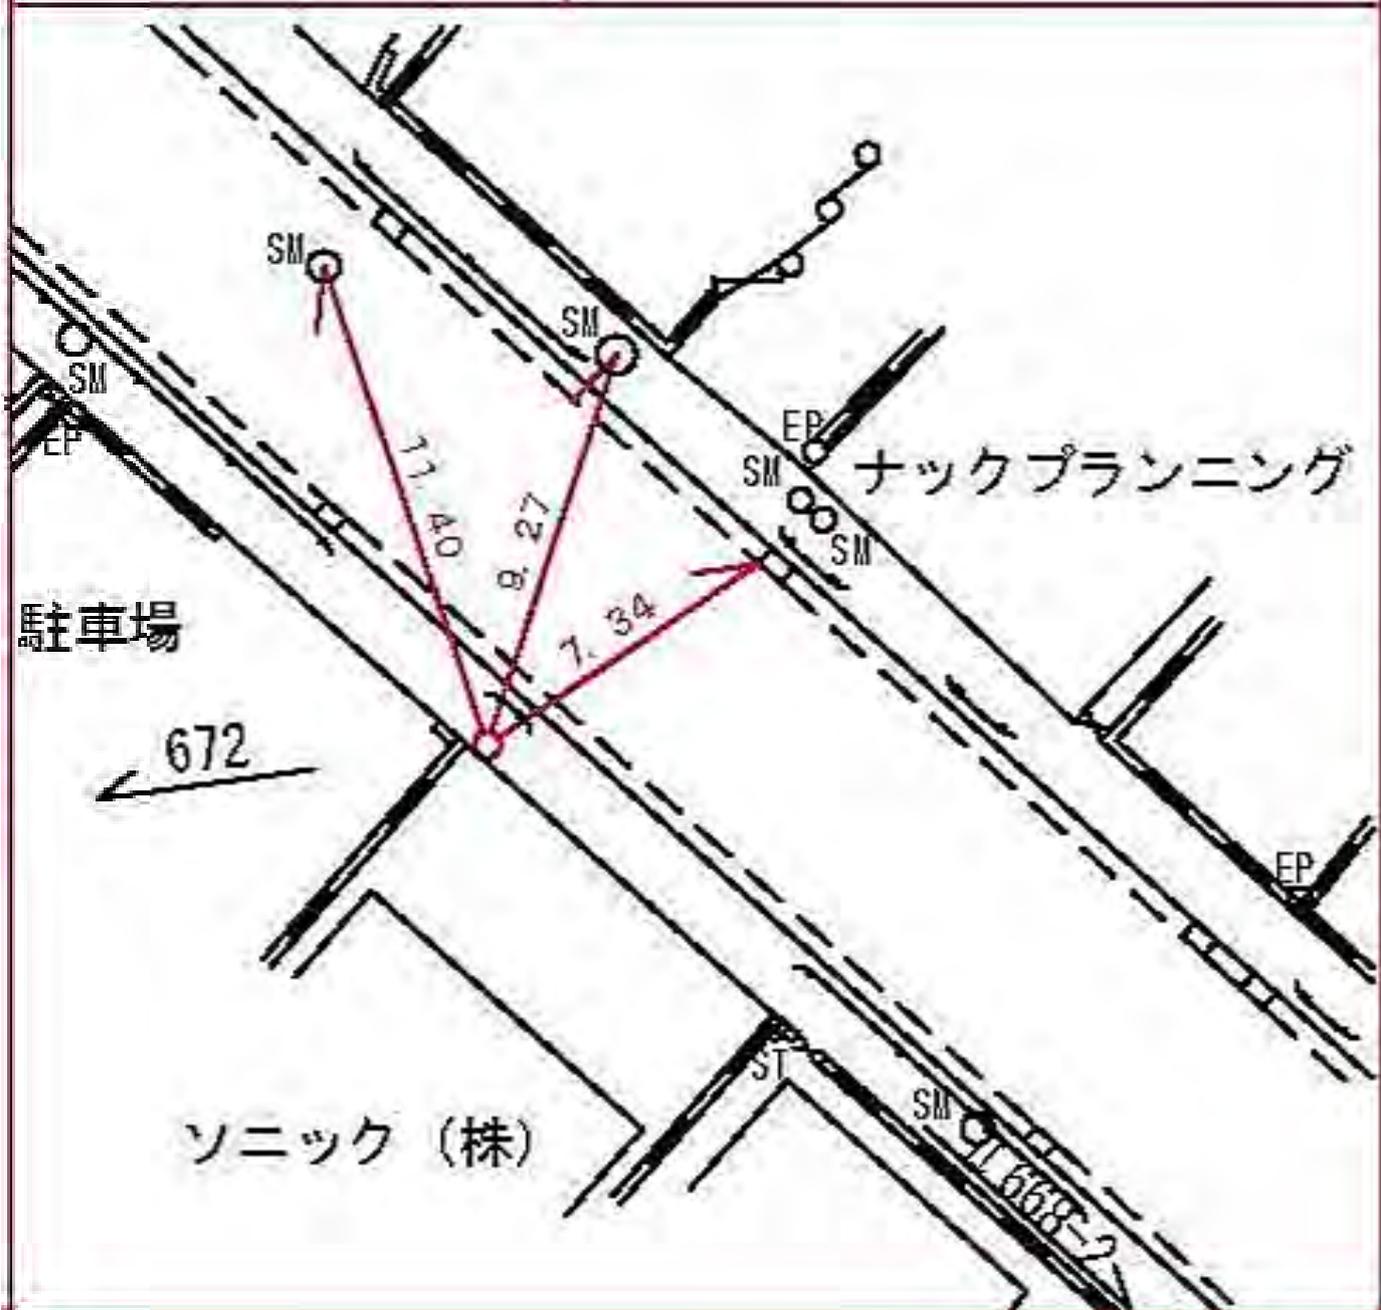

所在地

標識ノ種類

点番号

線番号

旭区今宿西町二三二―二番地先

金属標・鋳・木杭

2

II 668

キザミ

要 図



所在地

旭区今宿西町二六一番地先

標識ノ種類

金属標・鋏・木杭

キザミ


点番号

3

線番号

II 668

要 図

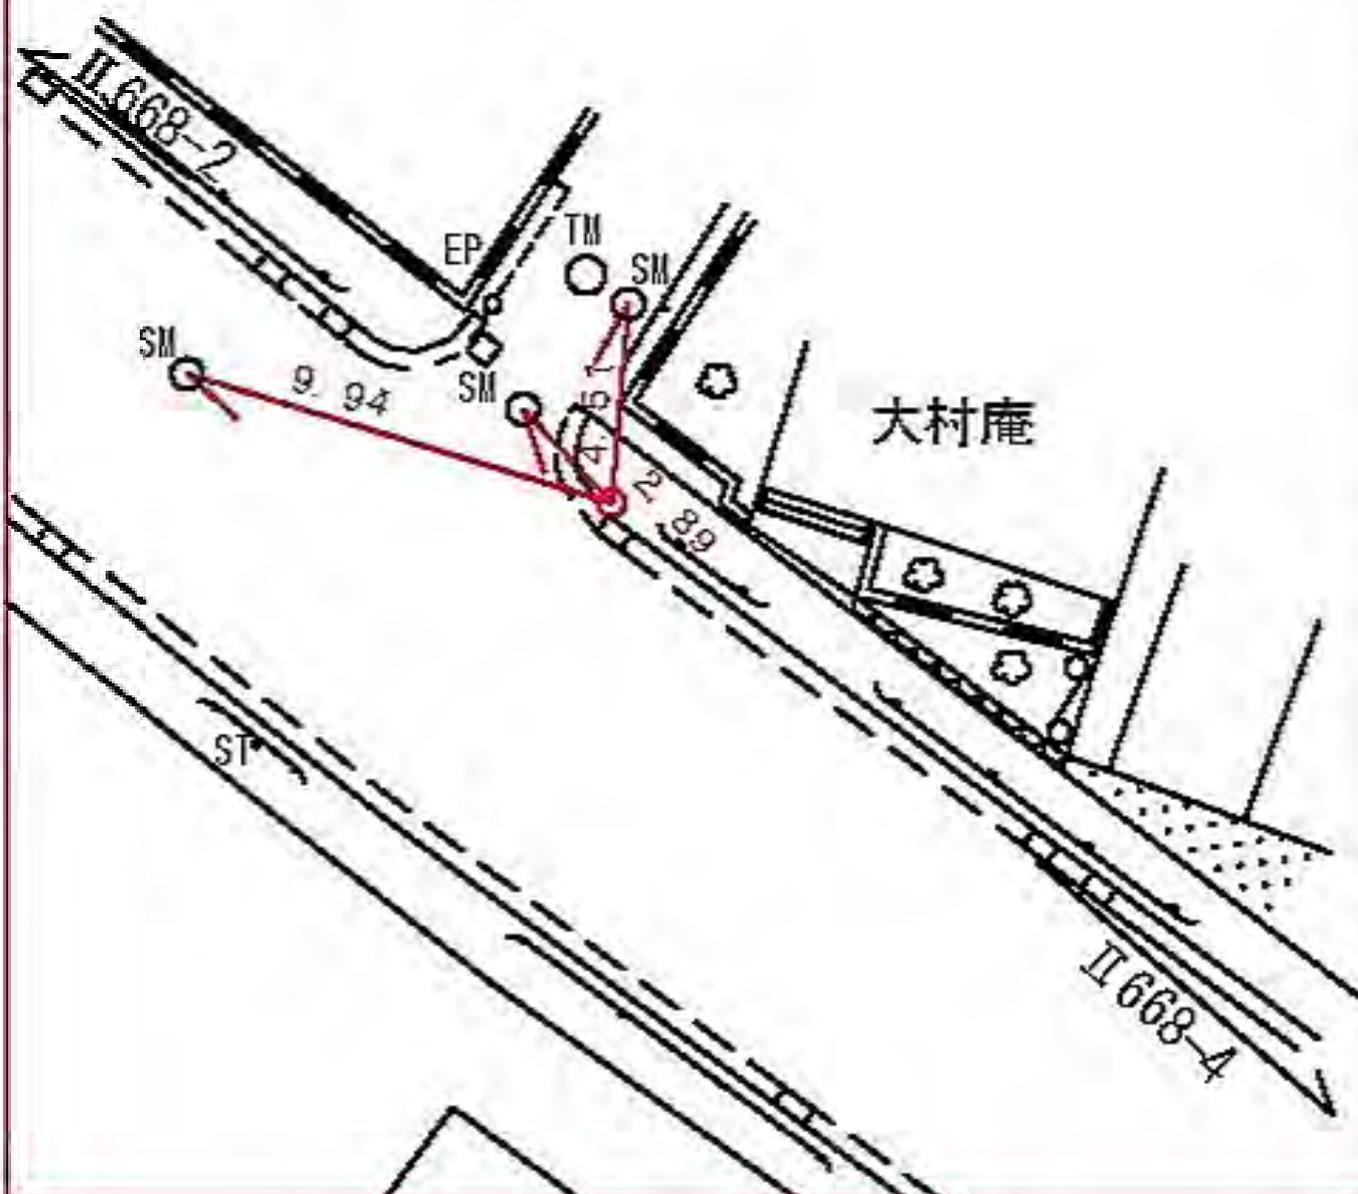

所在地

旭区今宿西町一八三番地先

標識ノ種類

金属標・鋏・木杭

キザミ


点番号

4

線番号

II 668

要 図

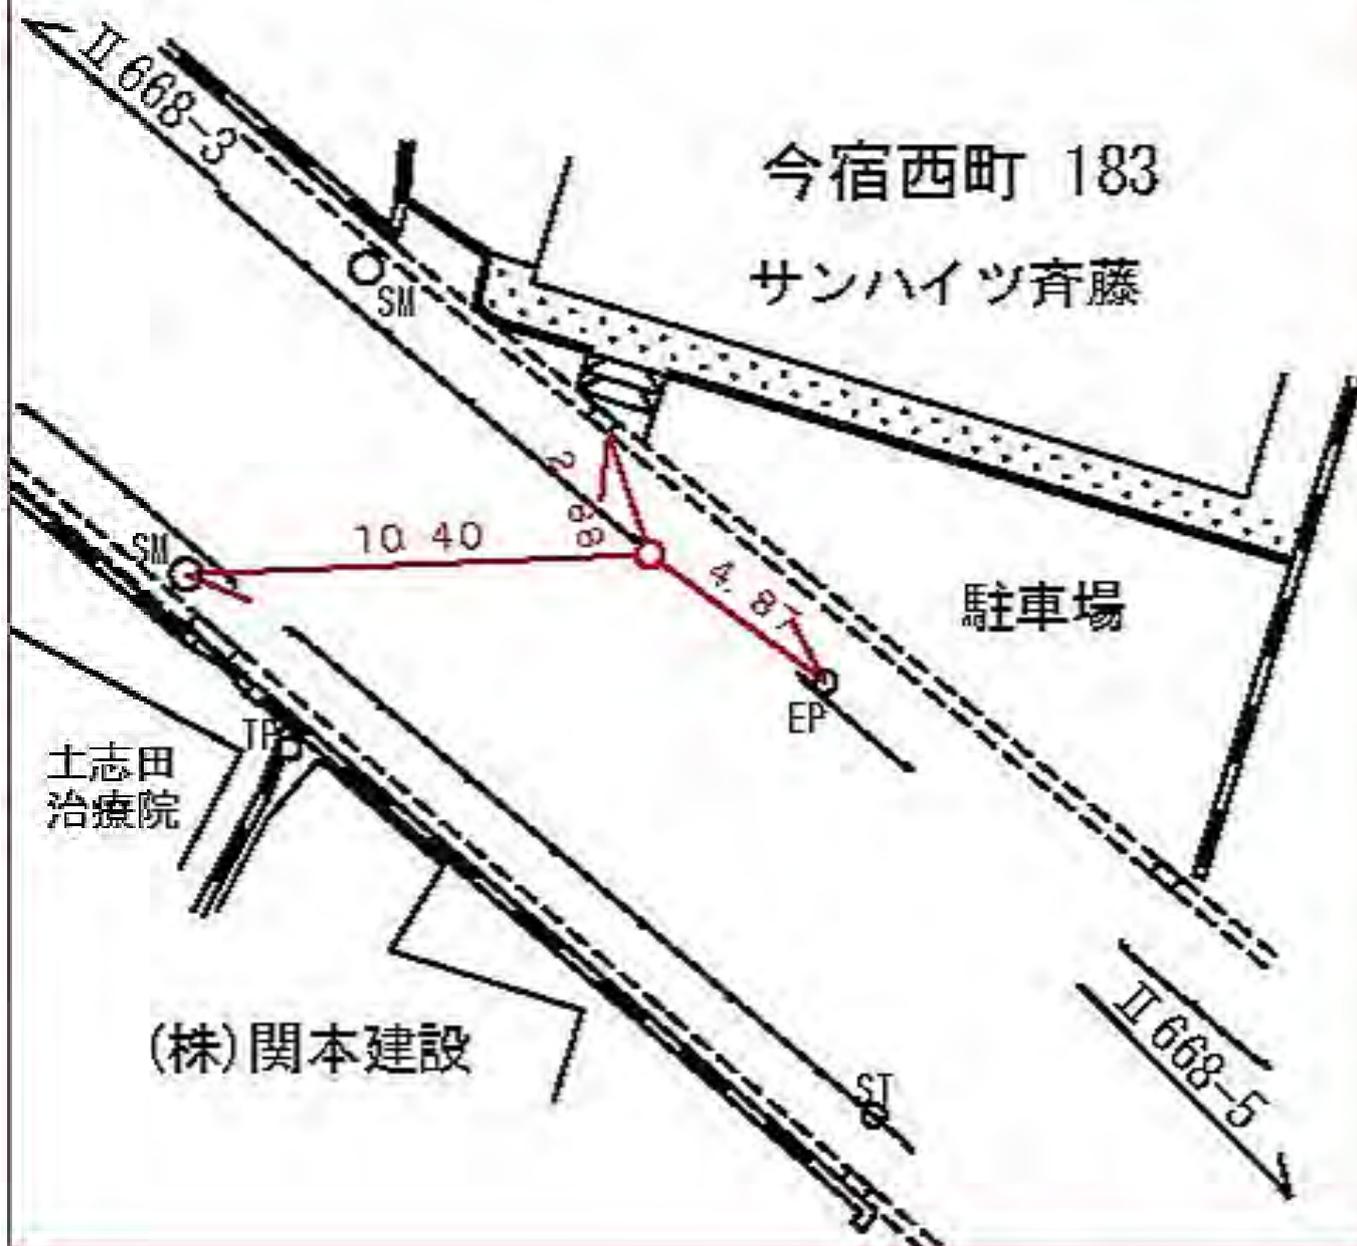

所在地

旭区今宿西町一六三番地先

標識ノ種類

金属標 ◦ 鋌 ◦ 木杭

キザミ

点番号

5

線番号

II 668

要 図



所在地

旭区今宿南町一九七〇番地先

標識ノ種類

金属標 ◦ 鋌 ◦ 木杭

キザミ


点番号

6

線番号

II 668

要 図

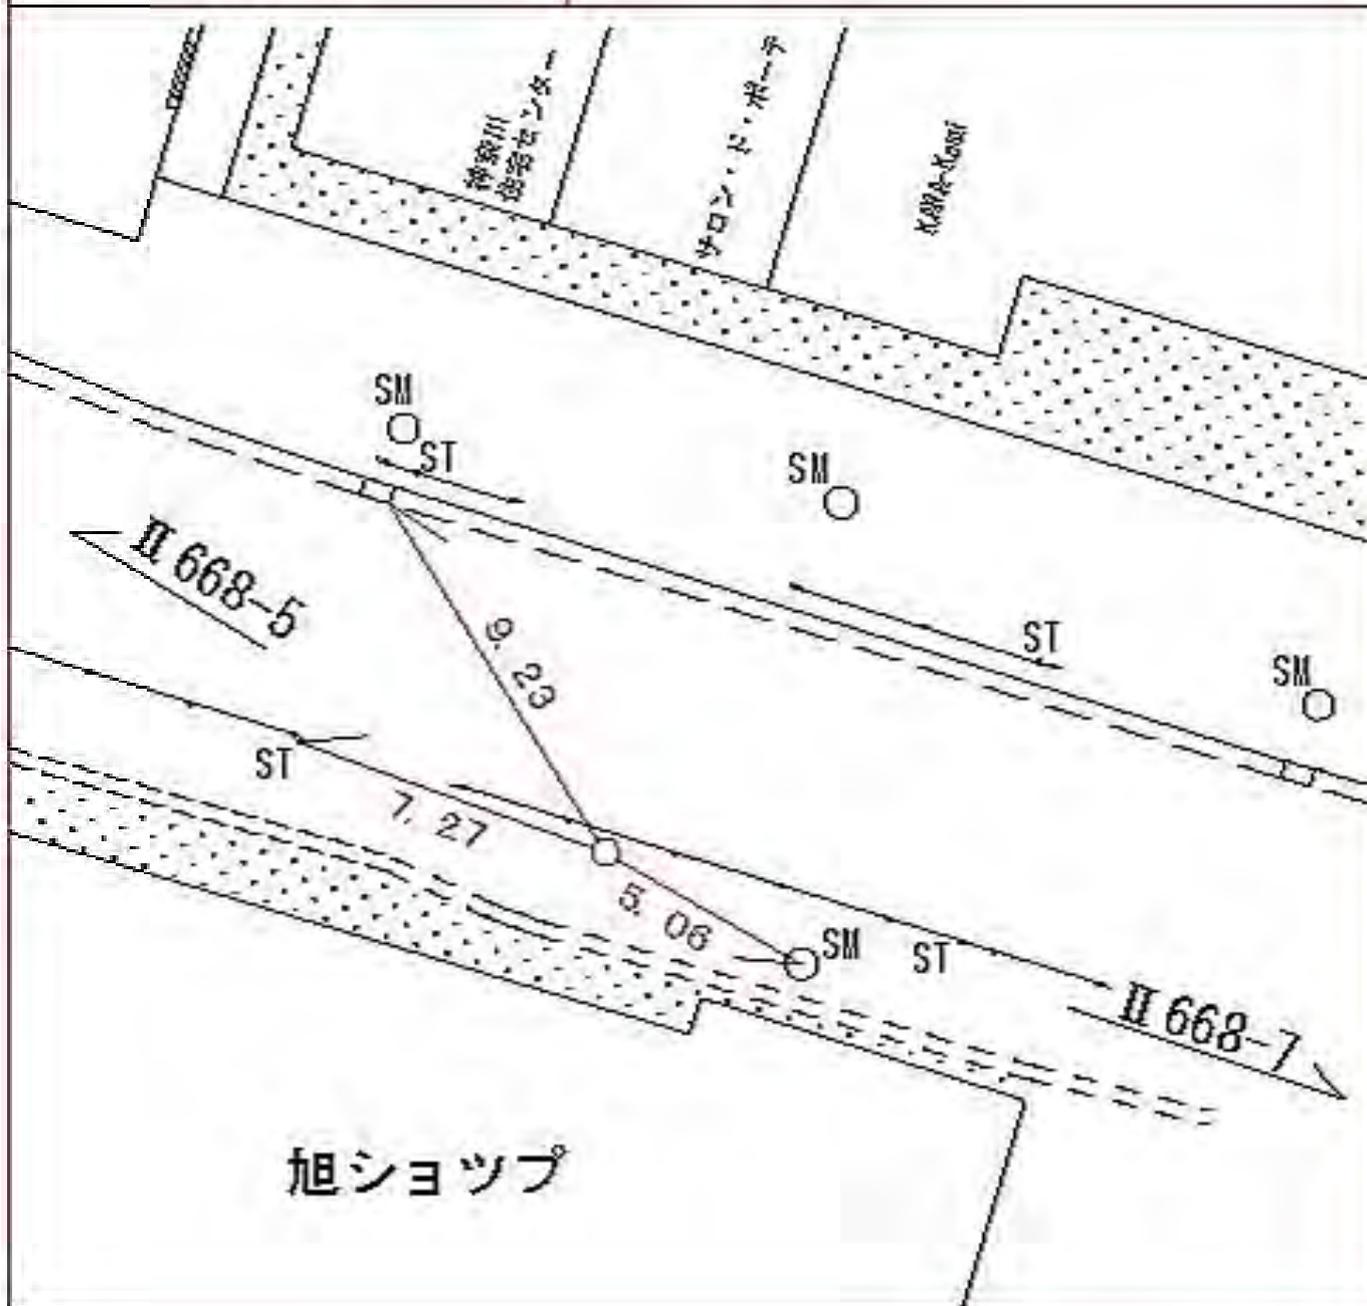

所在地

旭区今宿南町一九二九番地先

標識ノ種類

点番号

線番号

金属標。鋸。木杭

7


II 668

キザミ

図

要

今宿東町1929

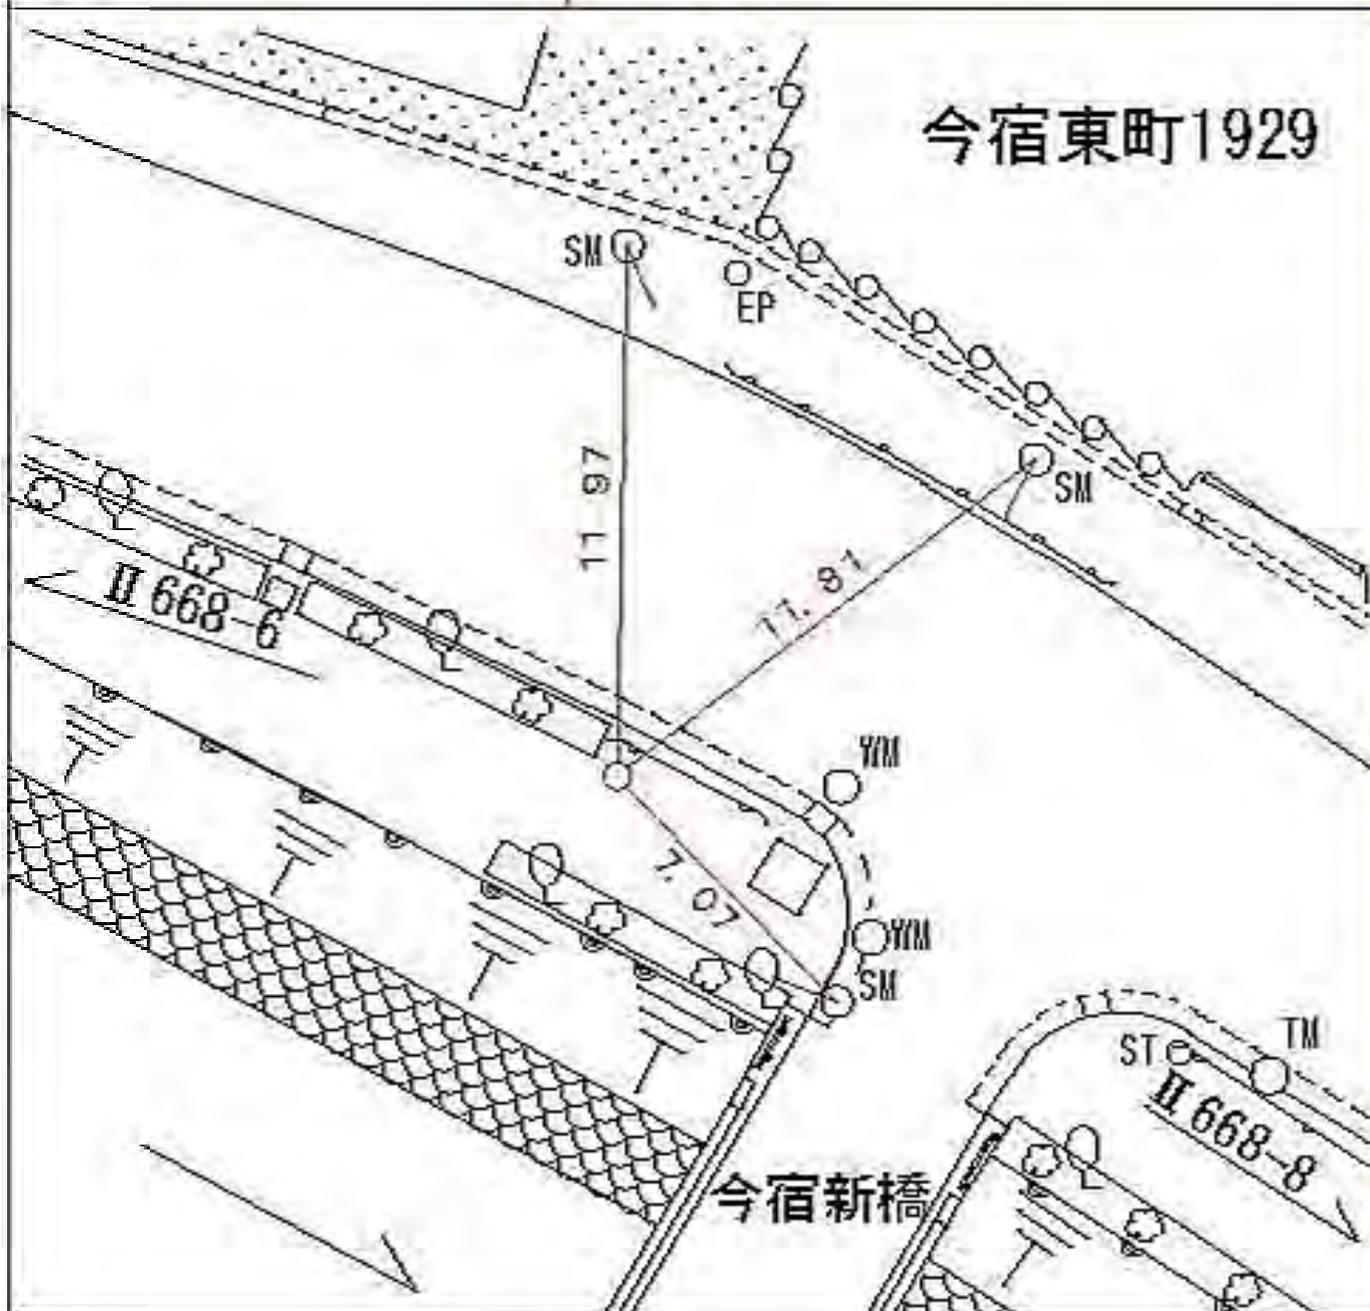

所在地

旭区今宿東町一六六四番地先

標識ノ種類

金属標。鋸。木杭

キザミ

点番号

9

線番号

II 668

要 図



所在地

標識ノ種類

点番号

線番号

旭区今宿東町一六三八―一 番地先


II 668

10

金属標 ◯ 鋸 ◯ 木杭

キザミ

要 図

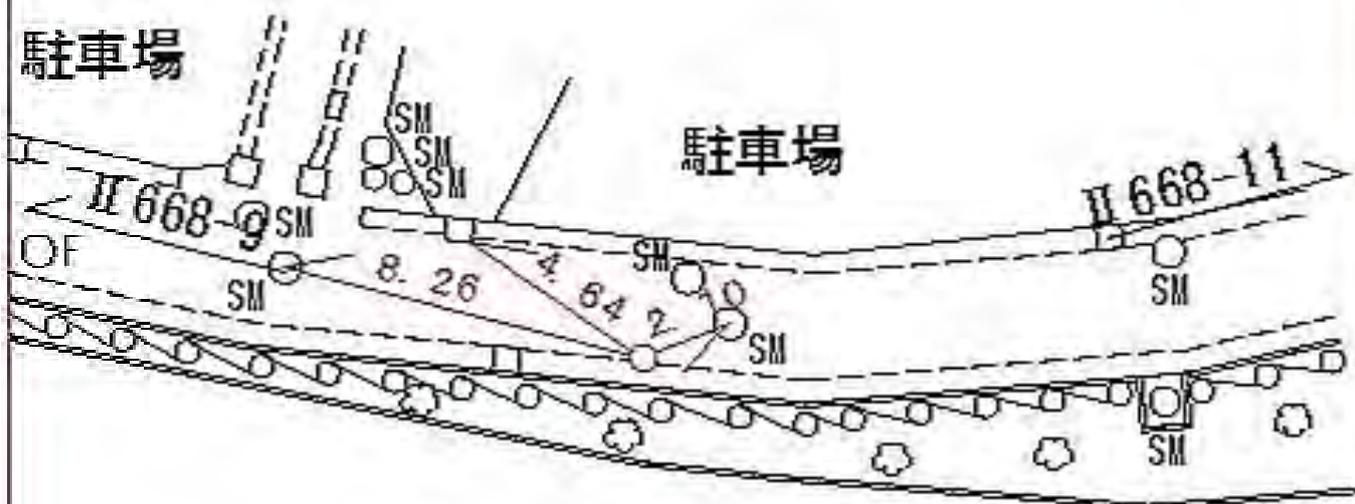

今宿東町1638-1

ライオンズマンション

鶴ヶ峰ガーデン

線番号	点番号	標識ノ種類
-----	-----	-------


所在地

II 668	11	<p>金属標。鋏。木杭</p>
--------	----	-----------------

旭区今宿東町一六二四番地先

要 図

キザミ

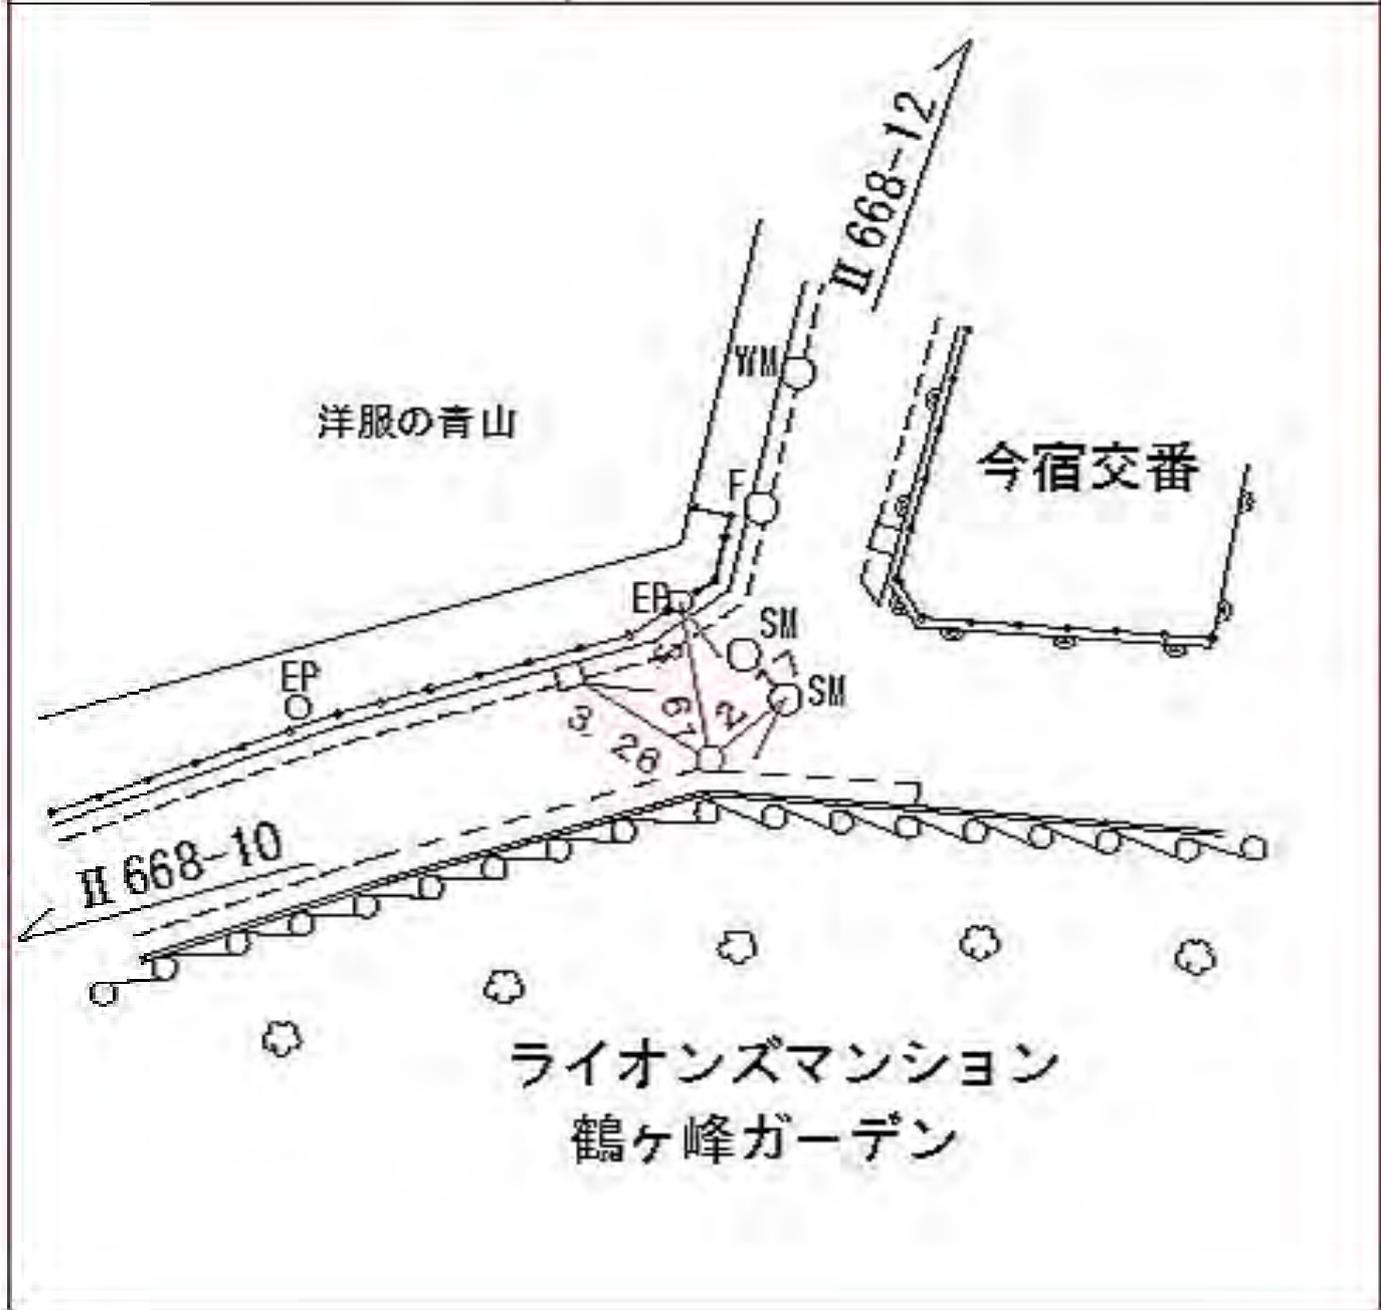

所在地

旭区今宿東町一六二九番地先

標識ノ種類

金属標。鋏。木杭

キザミ


点番号

12

線番号

II 668

要 図

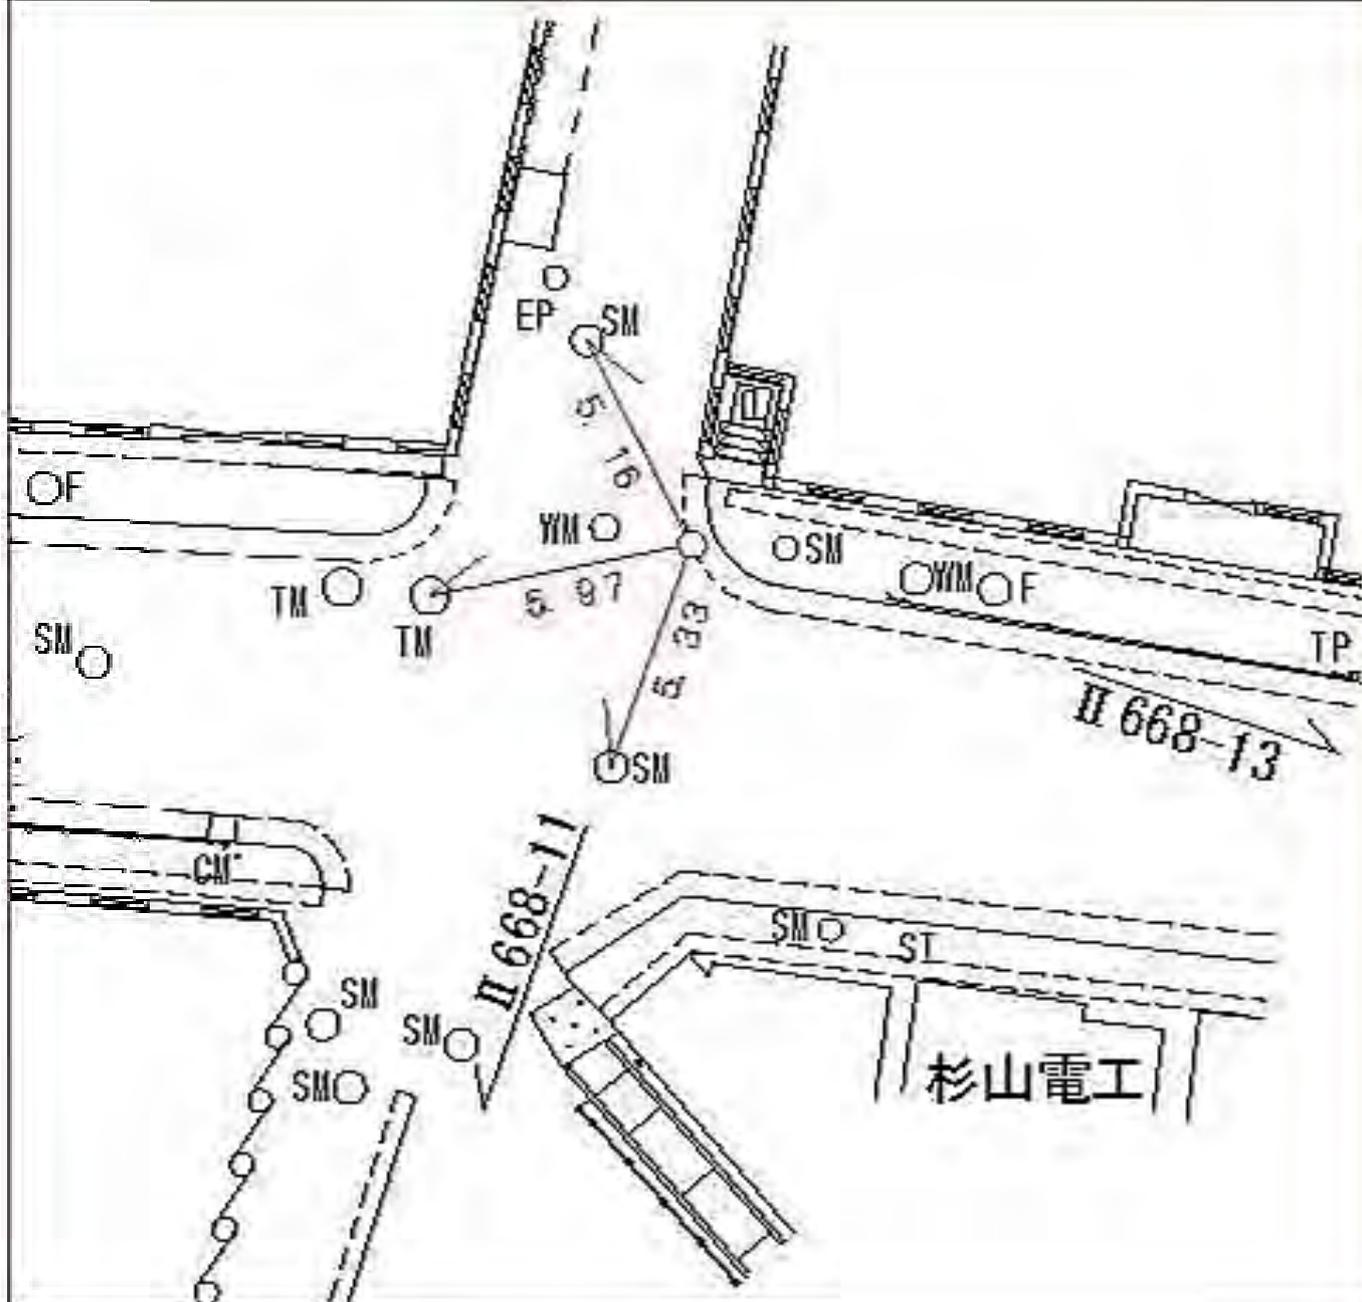

所在地

旭区今宿東町六八六番地先

標識ノ種類

金属標・鋸・木杭

キザミ

点番号

13

線番号

II 668

要 図



所在地

旭区今宿東町一六一五番地先

標識ノ種類

金属標・鋸・木杭

キザミ

点番号

14

線番号

II 668

要 図



市川水道工事店
今宿東町1615

所在地

旭区今宿東町七六〇番地先

標識ノ種類

金属標・鋏・木杭

キザミ

点番号

15

線番号

II 668

要

図



所在地

旭区今宿東町八二九―四五番地先

標識ノ種類

金属標・鋸・木杭

キザミ


点番号

16

線番号

II 668


要 図

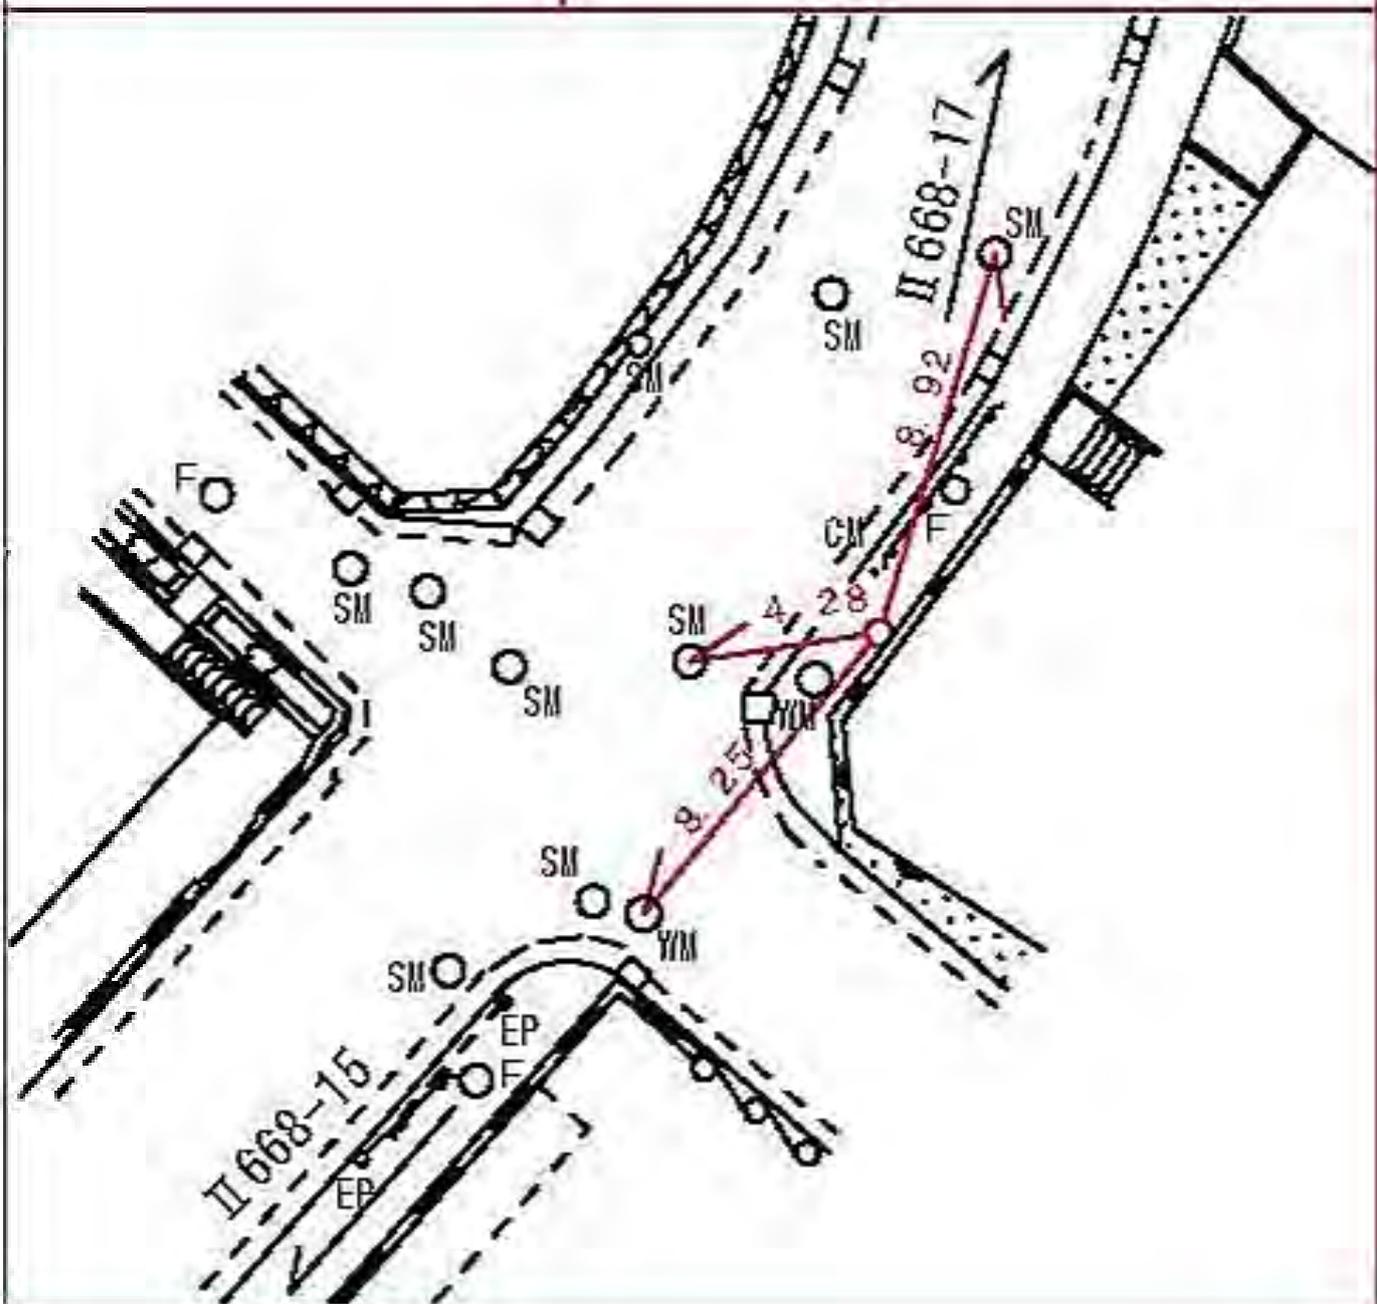

線番号	点番号	標識ノ種類	所在地
-----	-----	-------	-----

II 668	19	金属標 ◦ 鋌 ◦ 木杭 キザミ	旭区今宿南町一七二二—二番地先
--------	----	---------------------	-----------------

要 図

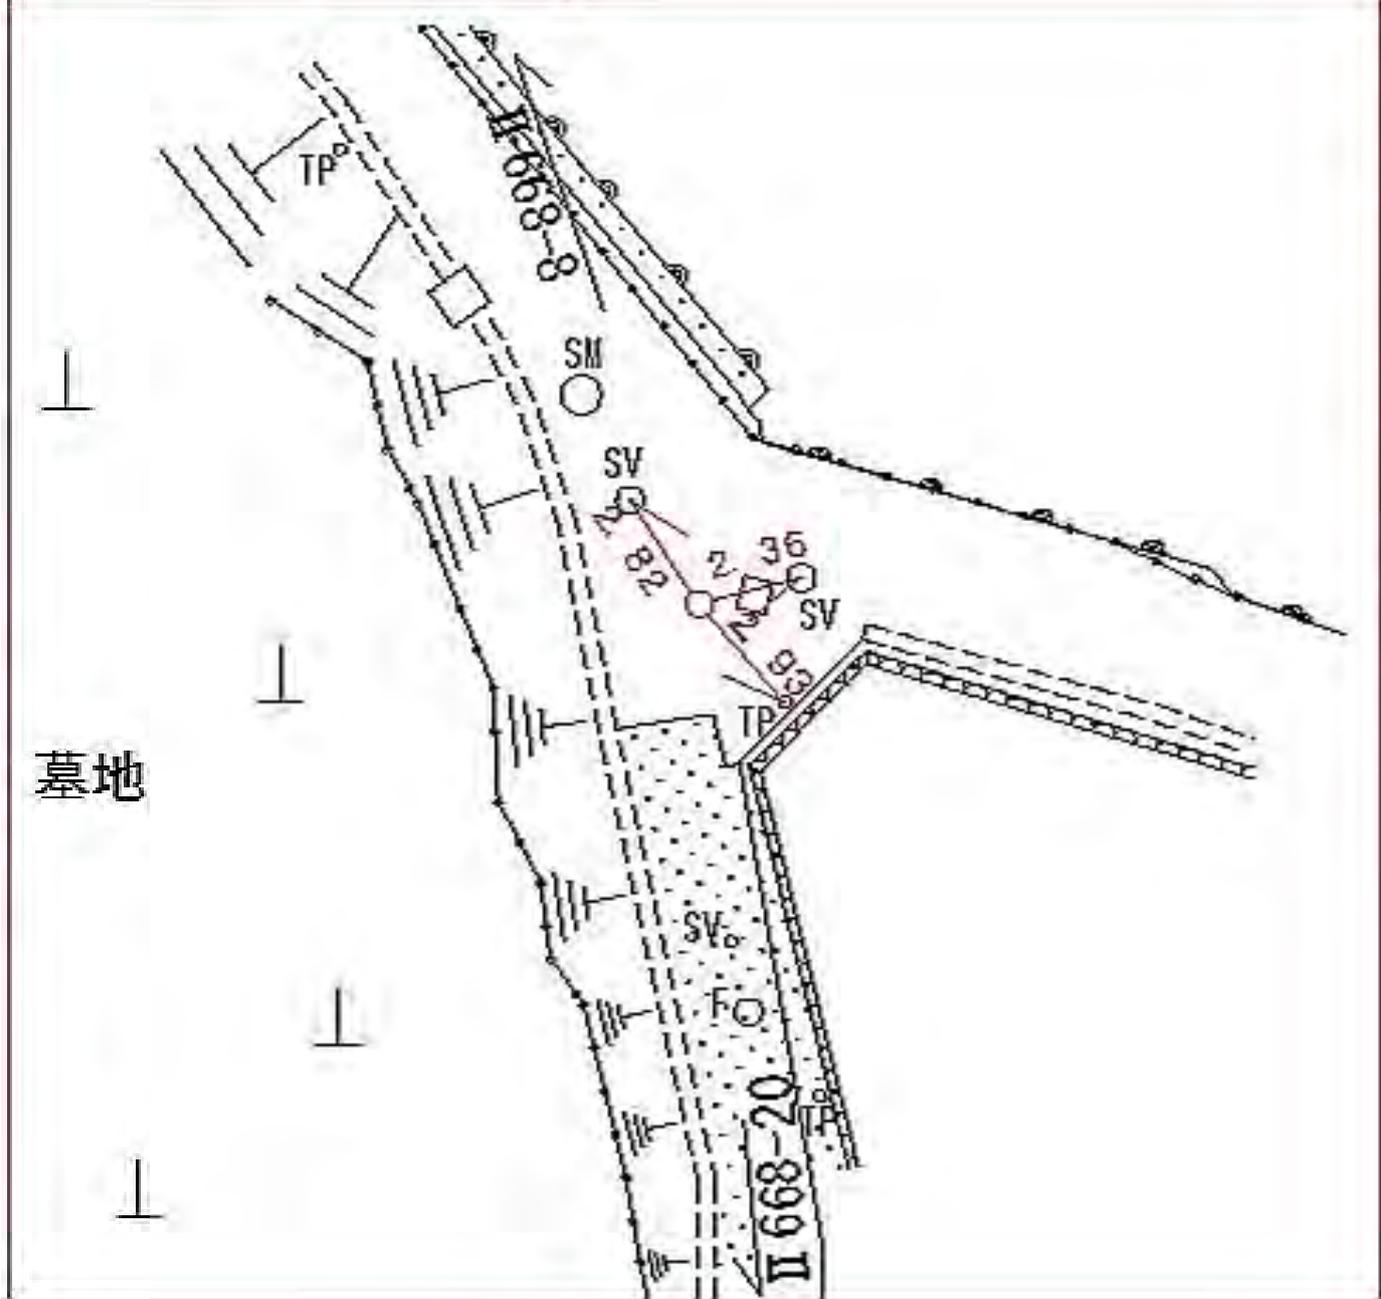

旭区今宿南町一七二二—二番地先

所在地

標識ノ種類

点番号

線番号

旭区今宿南町一七二六番地先

金属標。鋌。木杭

20

II 668

キザミ

要 図



所在地

標識ノ種類

点番号

線番号

旭区今宿南町一七三二—三五番地先

金属標。鋌。木杭

21

II 668

キザミ

図

要



所在地

青葉区緑山二、三〇〇—二五番地先

標識ノ種類

金属標。鋏。木杭

キザ三


点番号

1

線番号

II 669

要 図

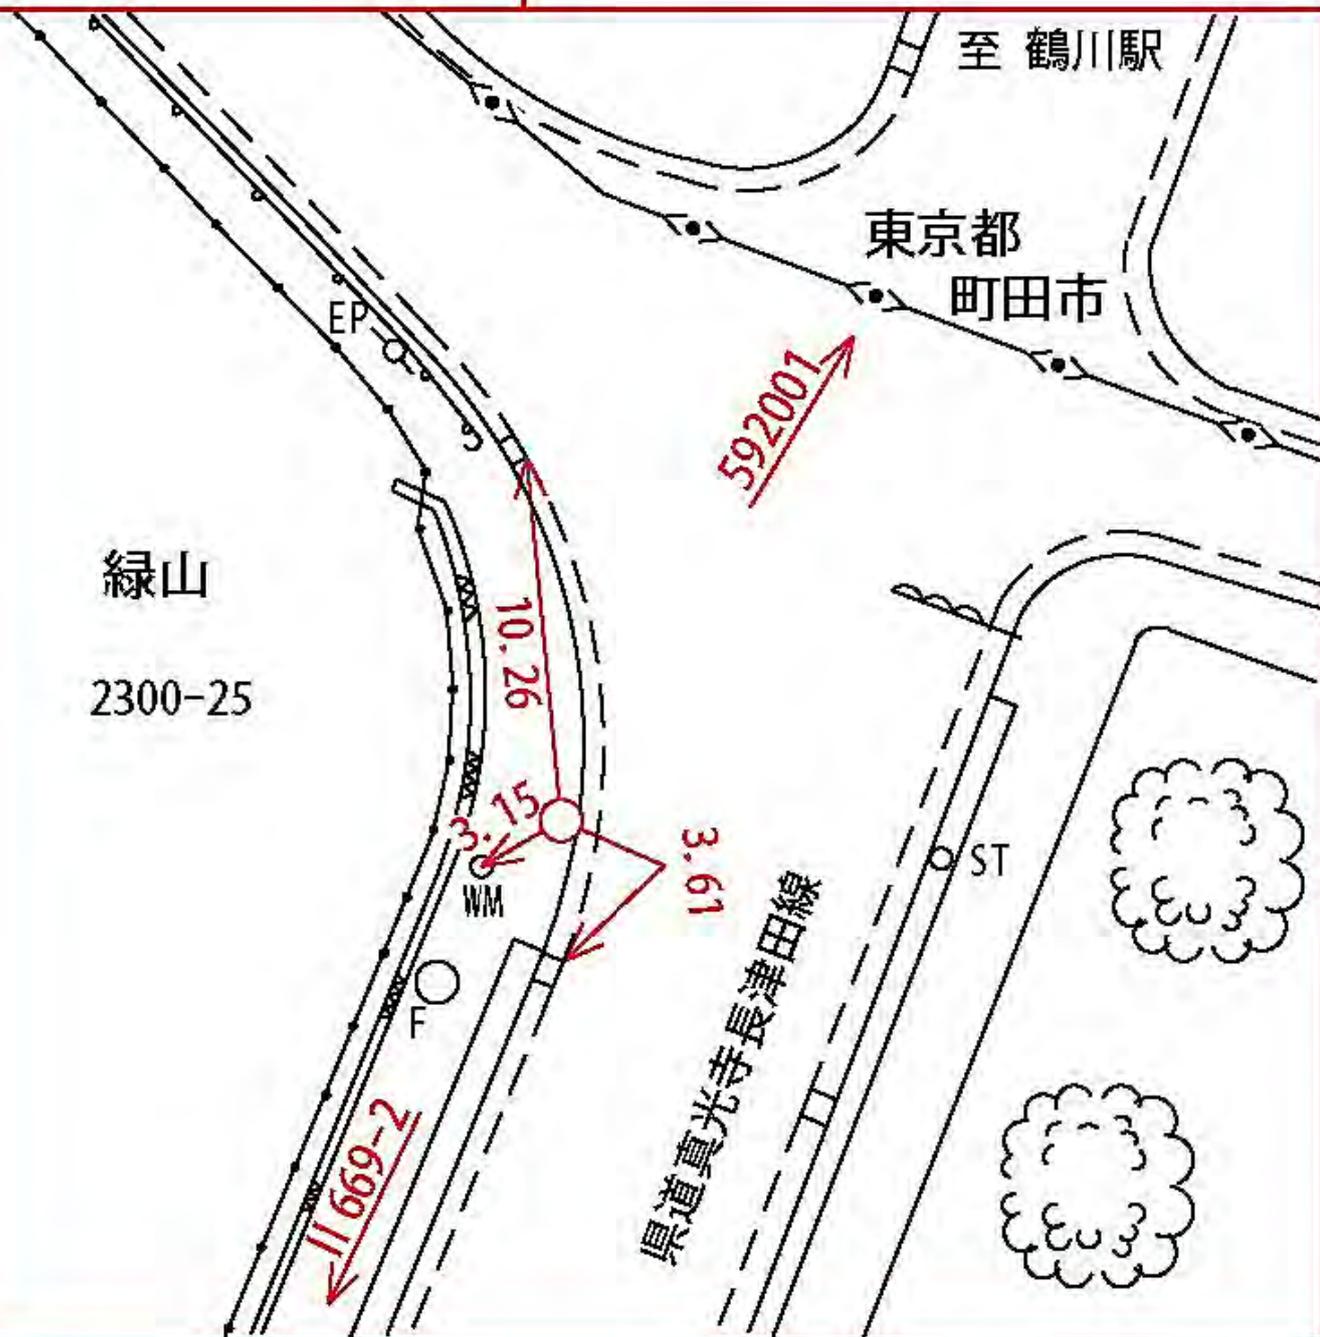

所在地

青葉区緑山二二三〇〇―二五番地先

標識ノ種類

金属標。鋏。木杭

点番号

2

線番号

II 669

キザ三

図

要

至鶴川駅


県道真光寺長津田線

緑山

2300-25

緑山

2100-1

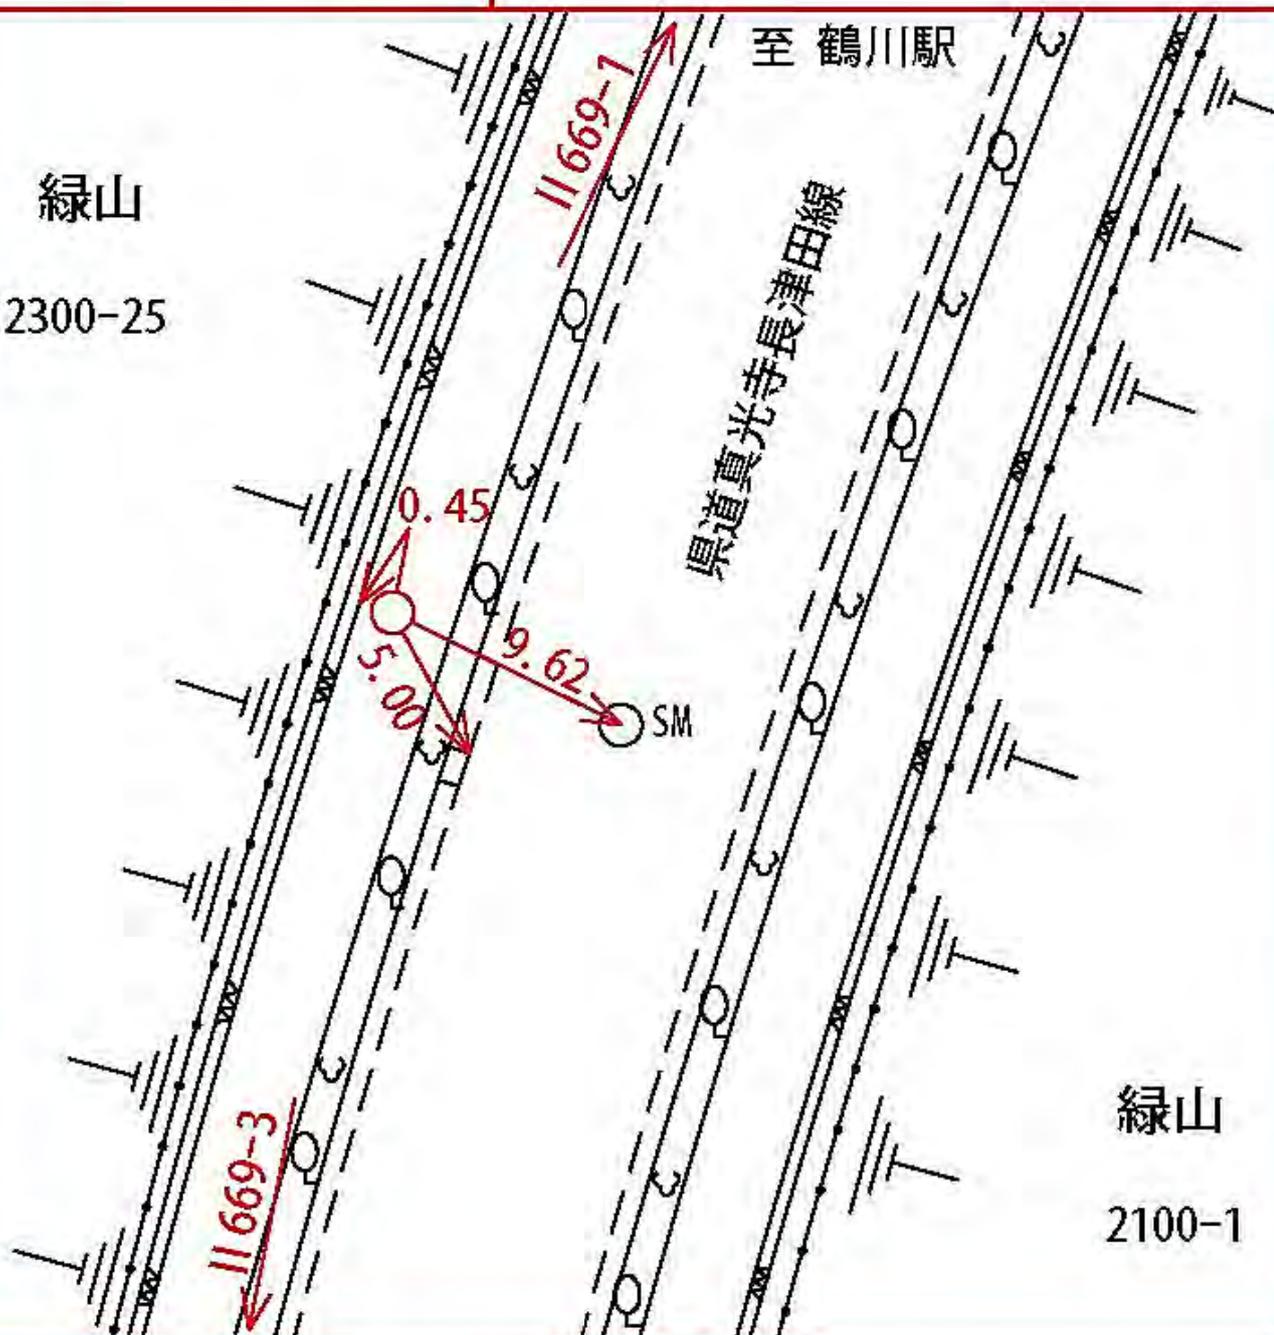

所在地

青葉区緑山二、三〇〇—一 番地先

標識ノ種類

金属標。鋏。木杭

キザ三


線番号

II 669

点番号

3

要 図

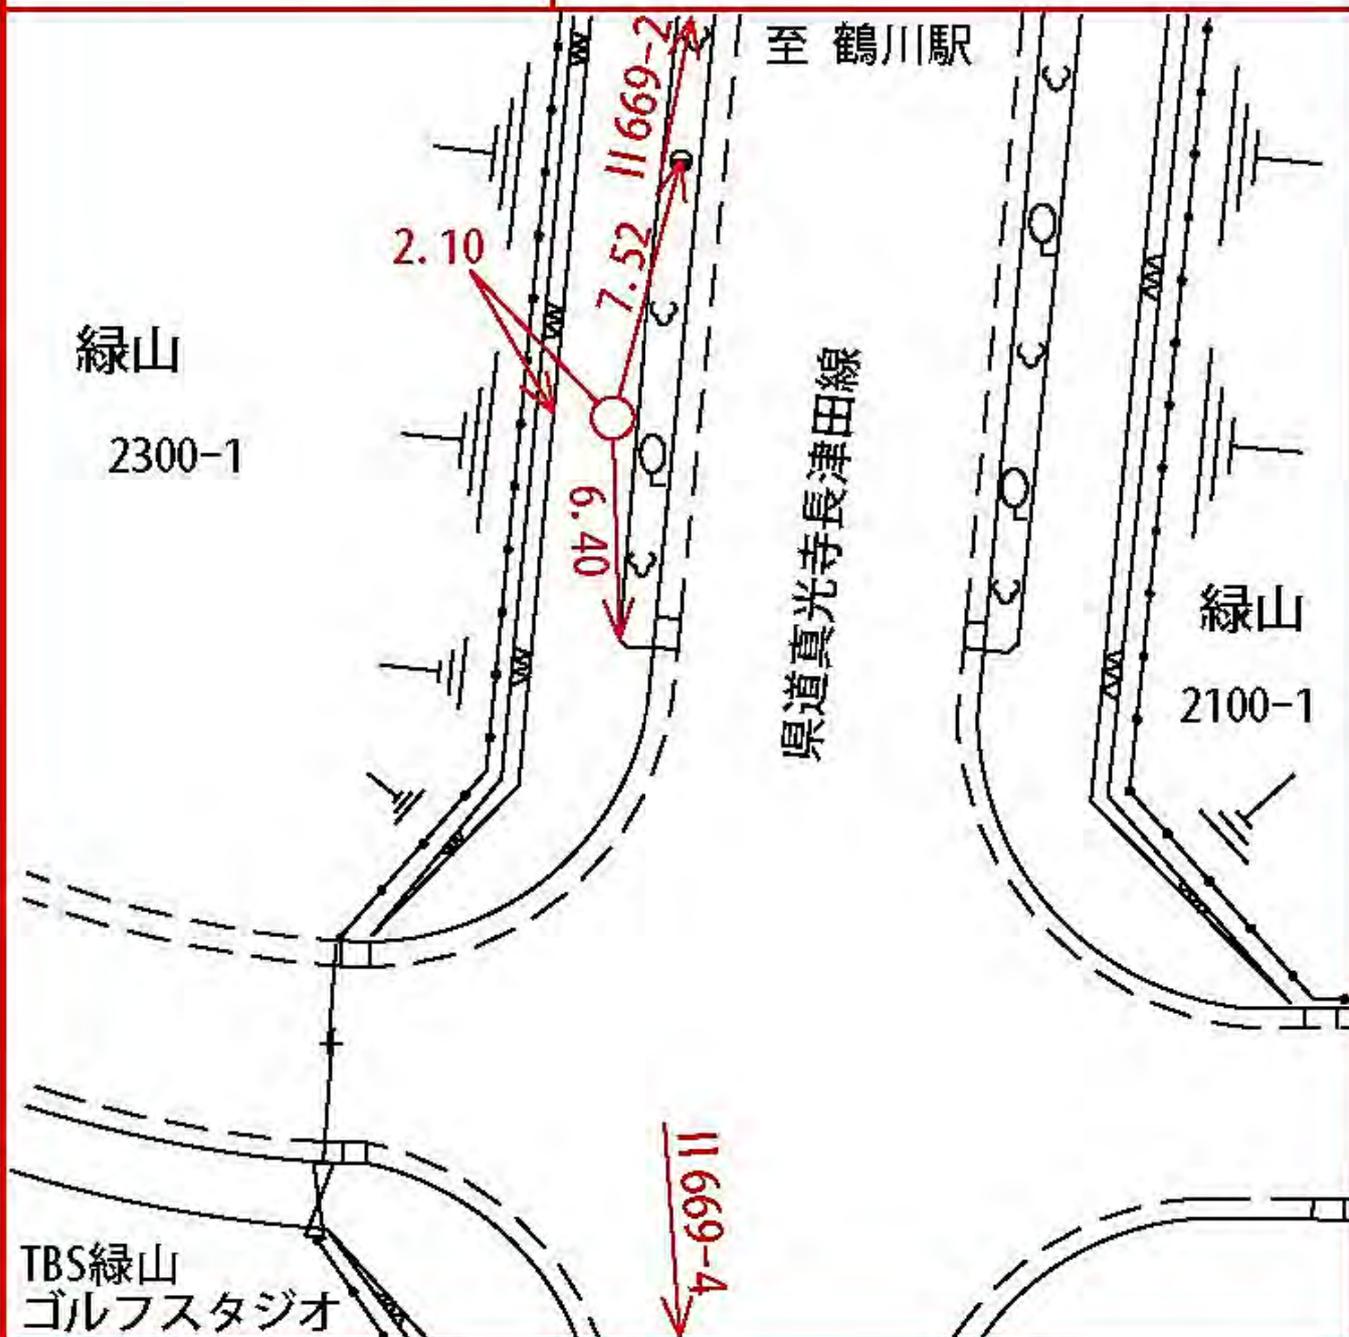

所在地

青葉区緑山二六一〇〇一 一番地先

標識ノ種類

金属標。鋏。木杭

キザ三


線番号

II 669

点番号

4

要 図

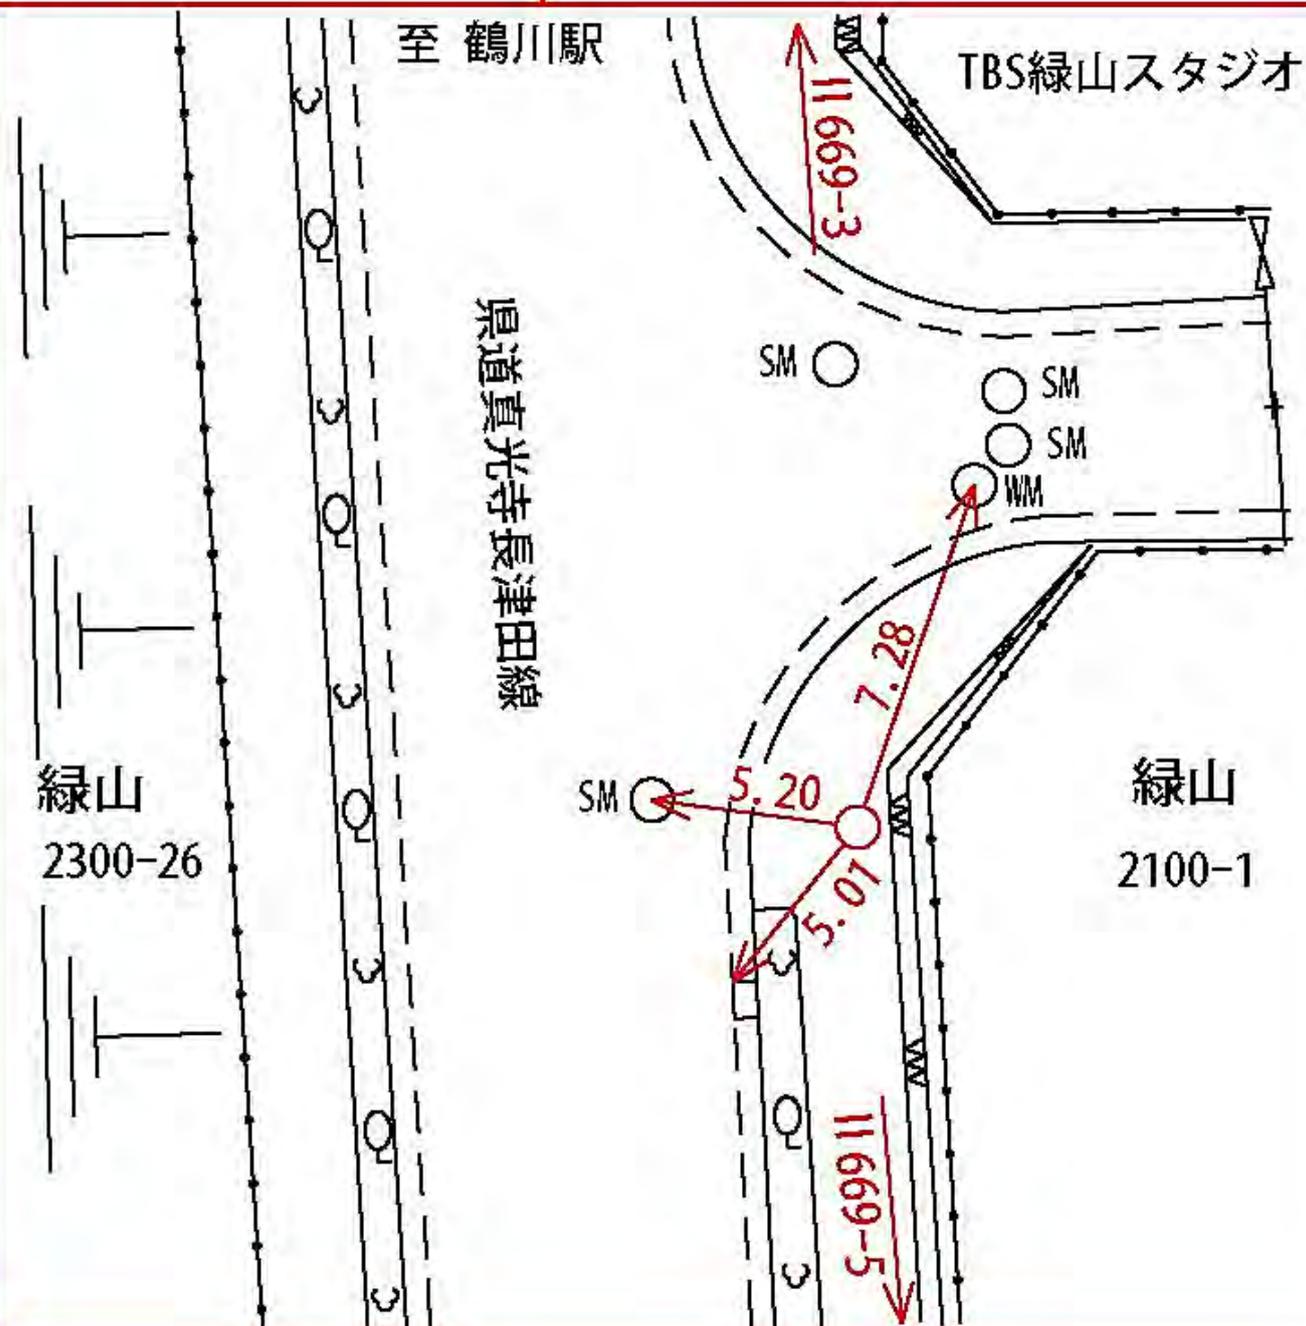

所在地

青葉区緑山二、三〇〇—一一番地先

標識ノ種類

金属標。鋏。木杭

キザ三

点番号

5

線番号

II 669

要 図


至 鶴川駅

県道真光寺長津田線

TBS番組
センター

緑山
2300-11

緑山
2300
-26

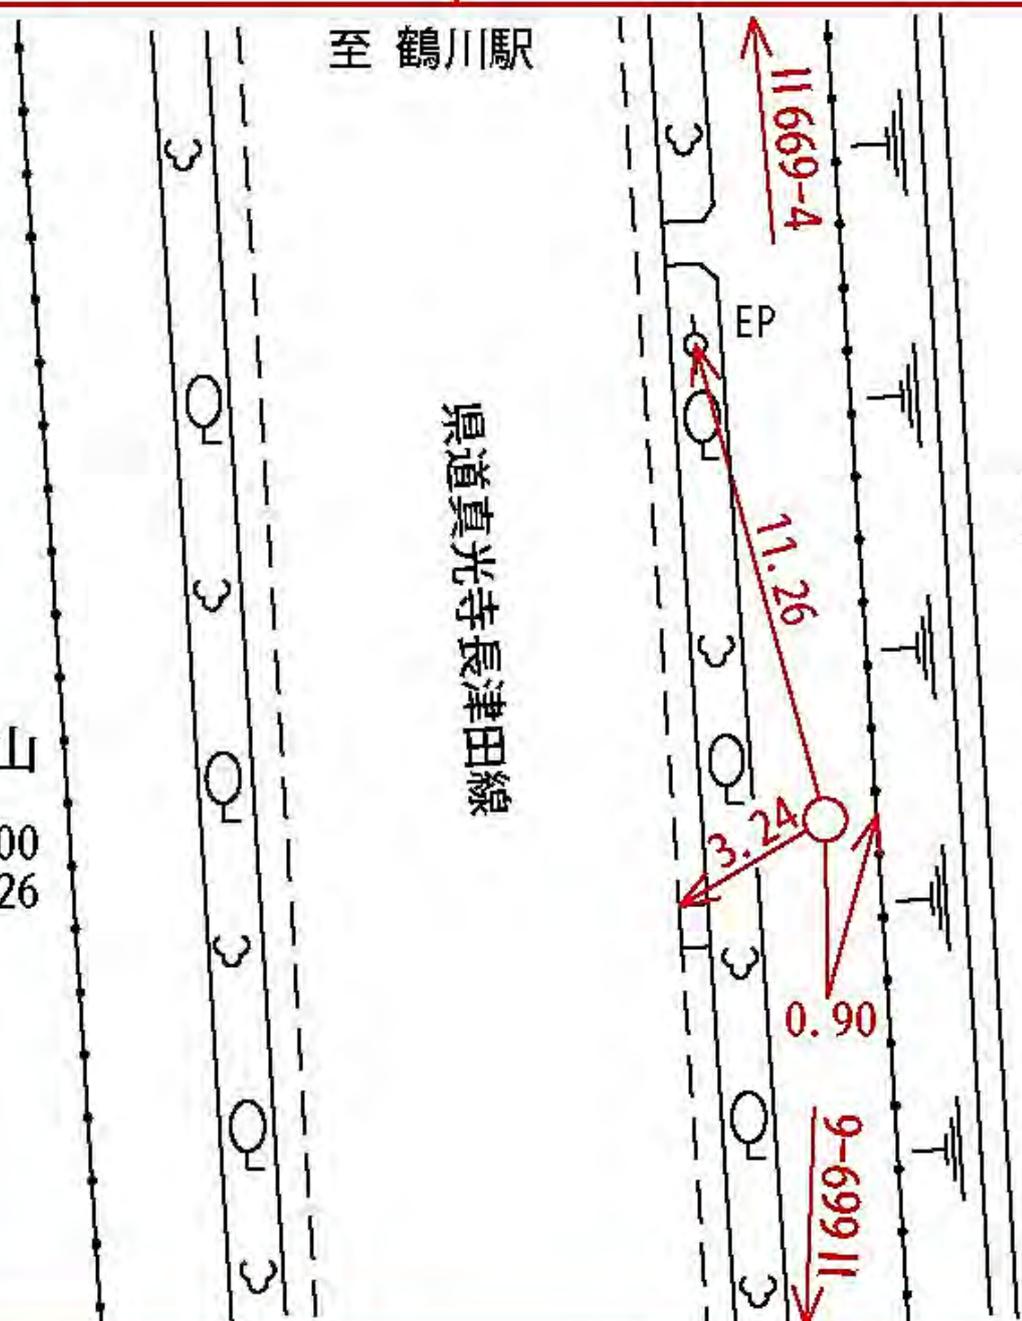

所在地

青葉区奈良町二〇五八―一三番地先

標識ノ種類

金属標。鋏。木杭

点番号


7

線番号

II 669

キザ三

要 図

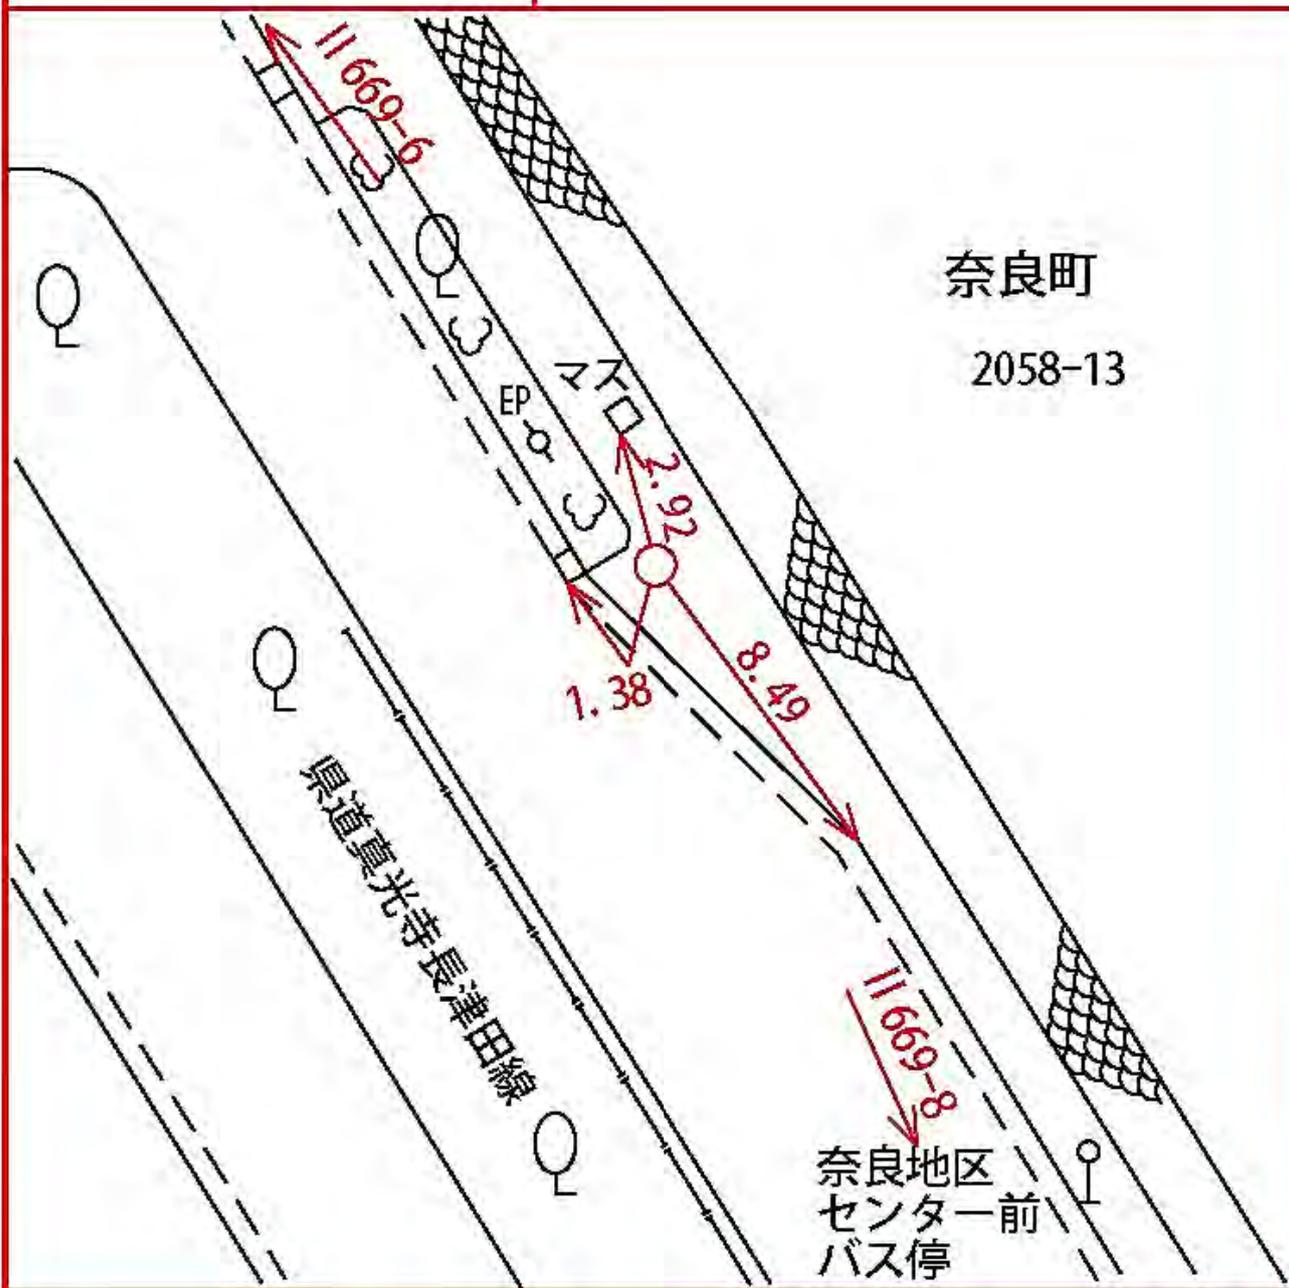

所在地

青葉区奈良町一、八四三―六番地先

標識ノ種類

金属標。鋏。木杭

点番号

8

線番号

II 669

キザミ

要 図

西国
交差点
の
こども

II 669-7

県道真光寺長津田線



所在地

青葉区奈良町九六六―一二番地先

標識ノ種類

金属標。鋏。木杭

キザ三

線番号


II 669

点番号

9

要

図

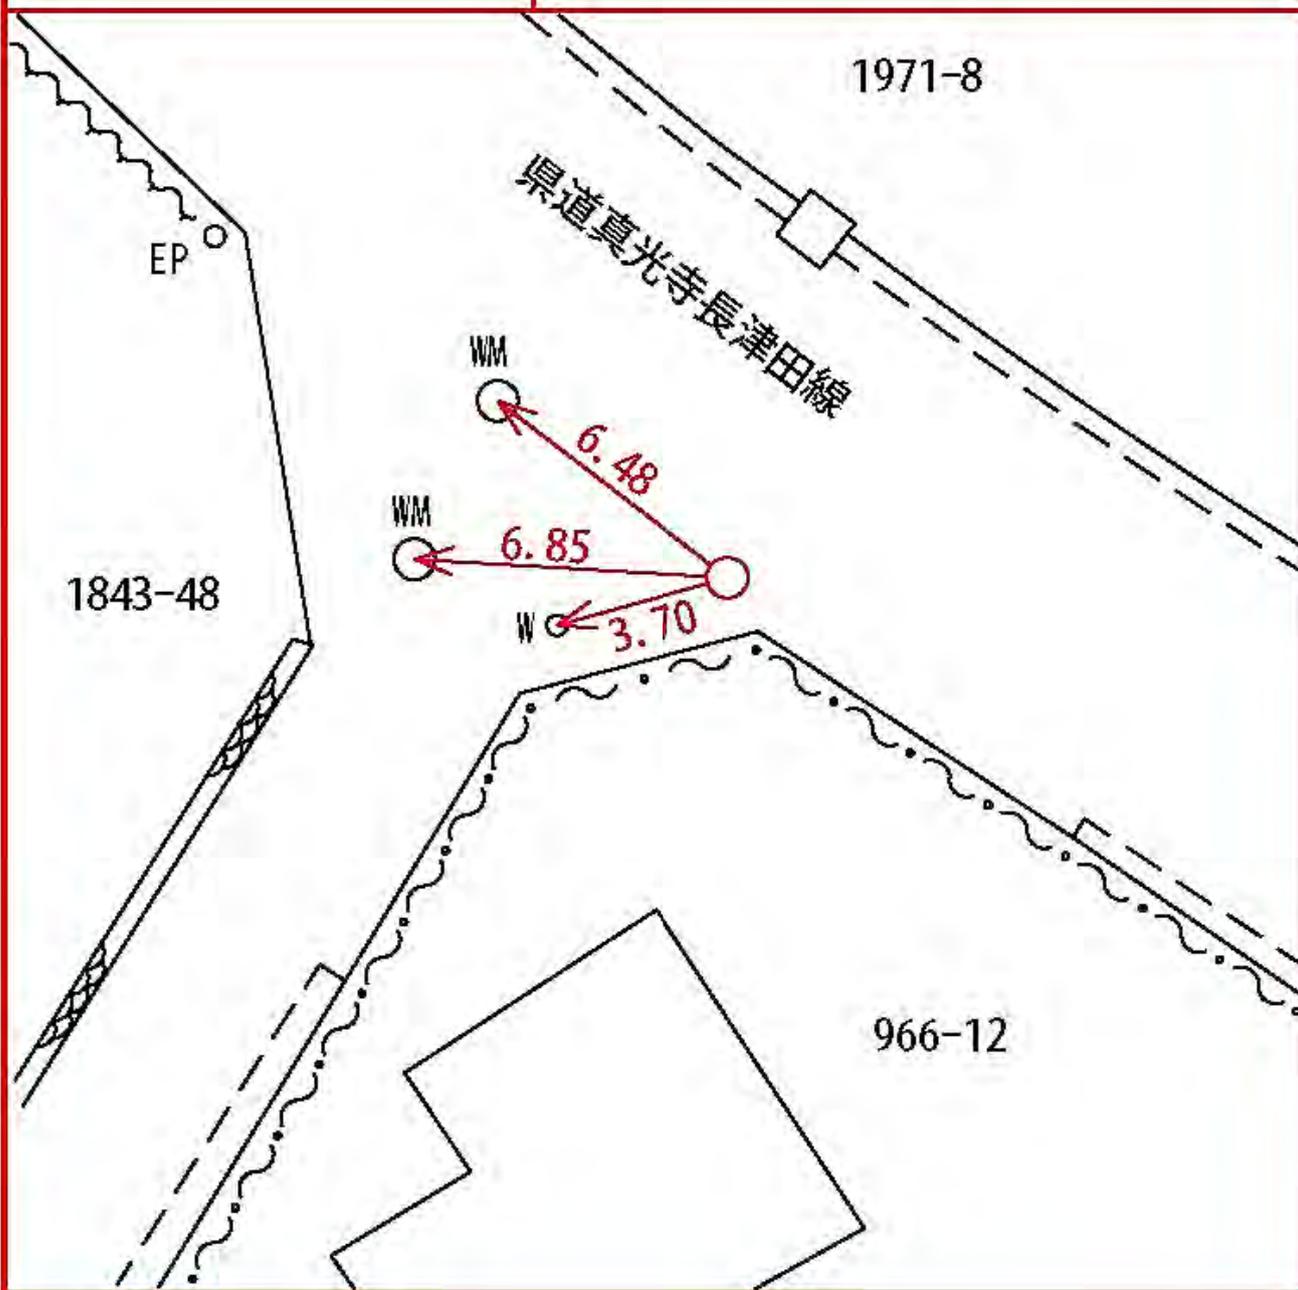

所在地

青葉区奈良町一、九八三番地先

標識ノ種類

金属標。鋳。木杭

点番号


10

線番号

II 669

キザミ

要 図

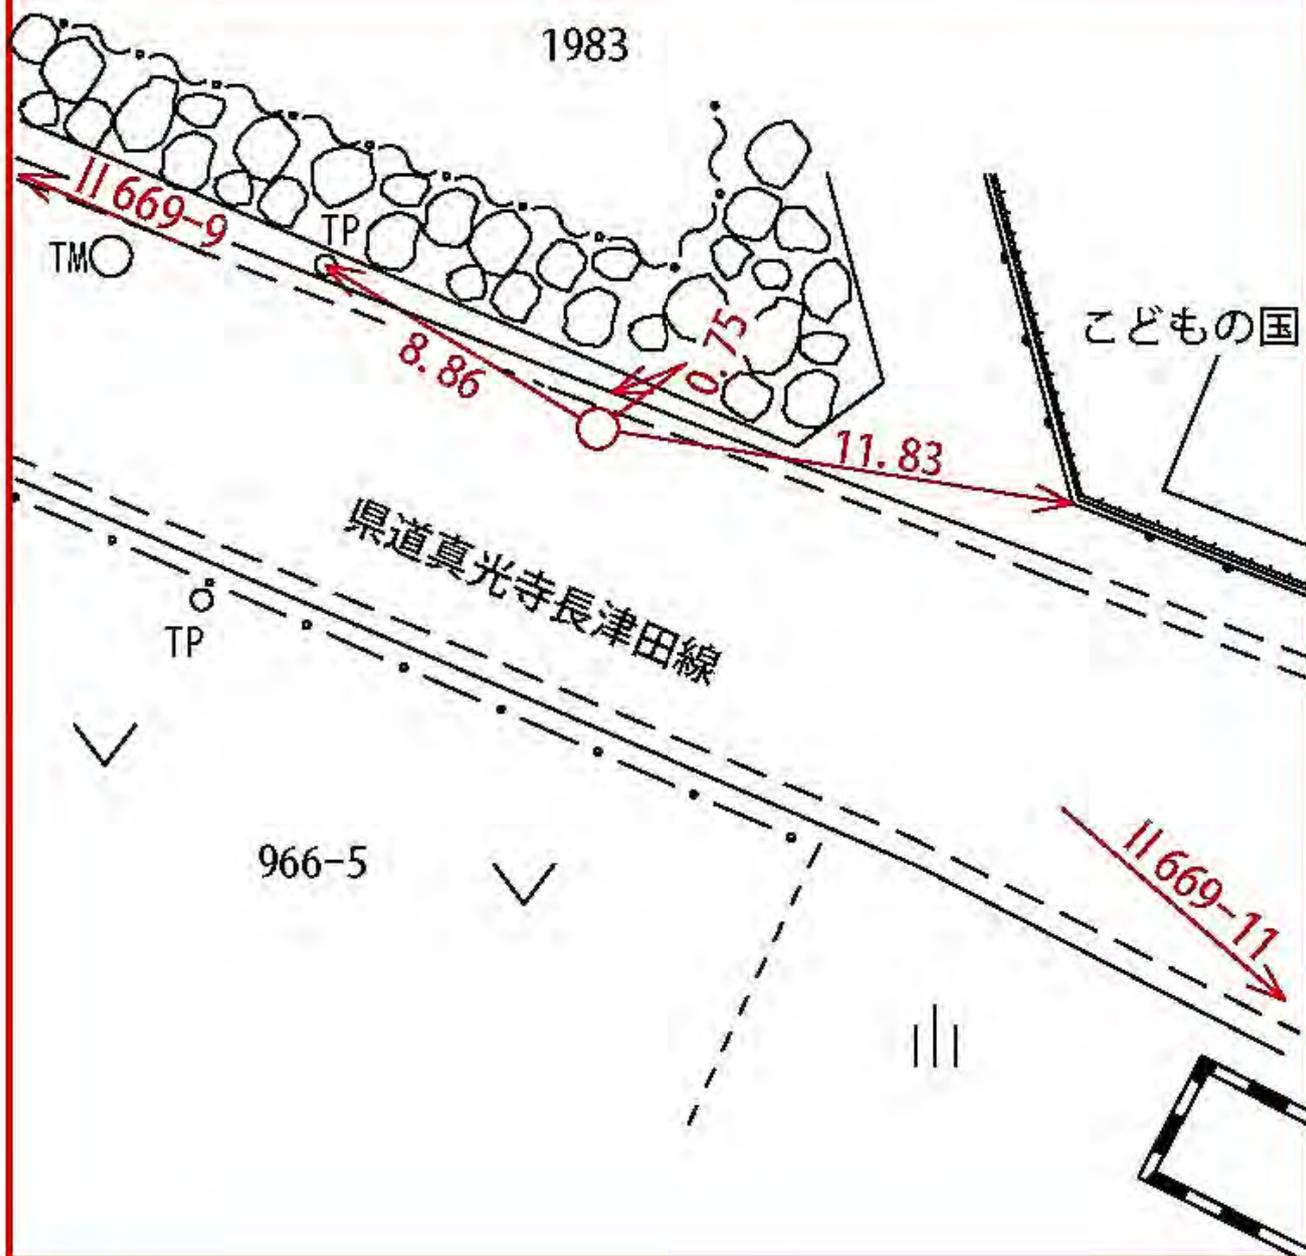

所在地

青葉区奈良町九七八―七番地先

標識ノ種類

金属標。鋏。木杭

点番号


11

線番号

II 669

キザミ

要 図

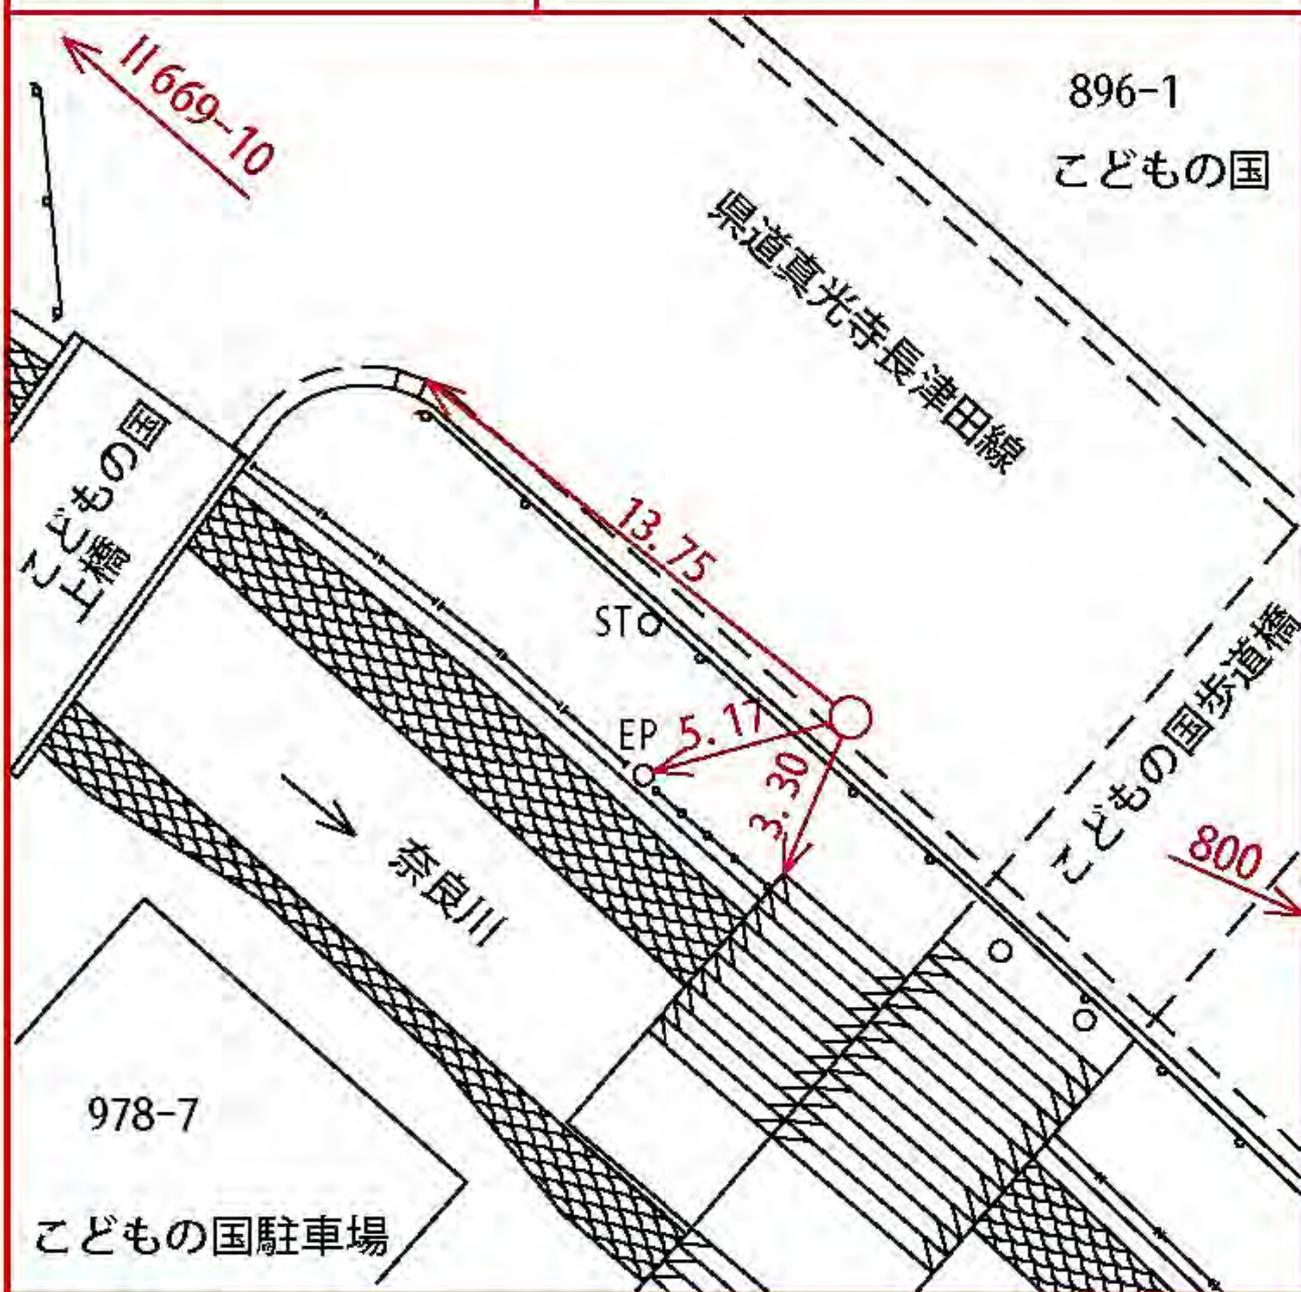

所在地

青葉区奈良町一、八四三―一 番地先

標識ノ種類

金属標。鋏。木杭

点番号

12

線番号


II 669

キザミ

要 図

奈良保育園

1843-1

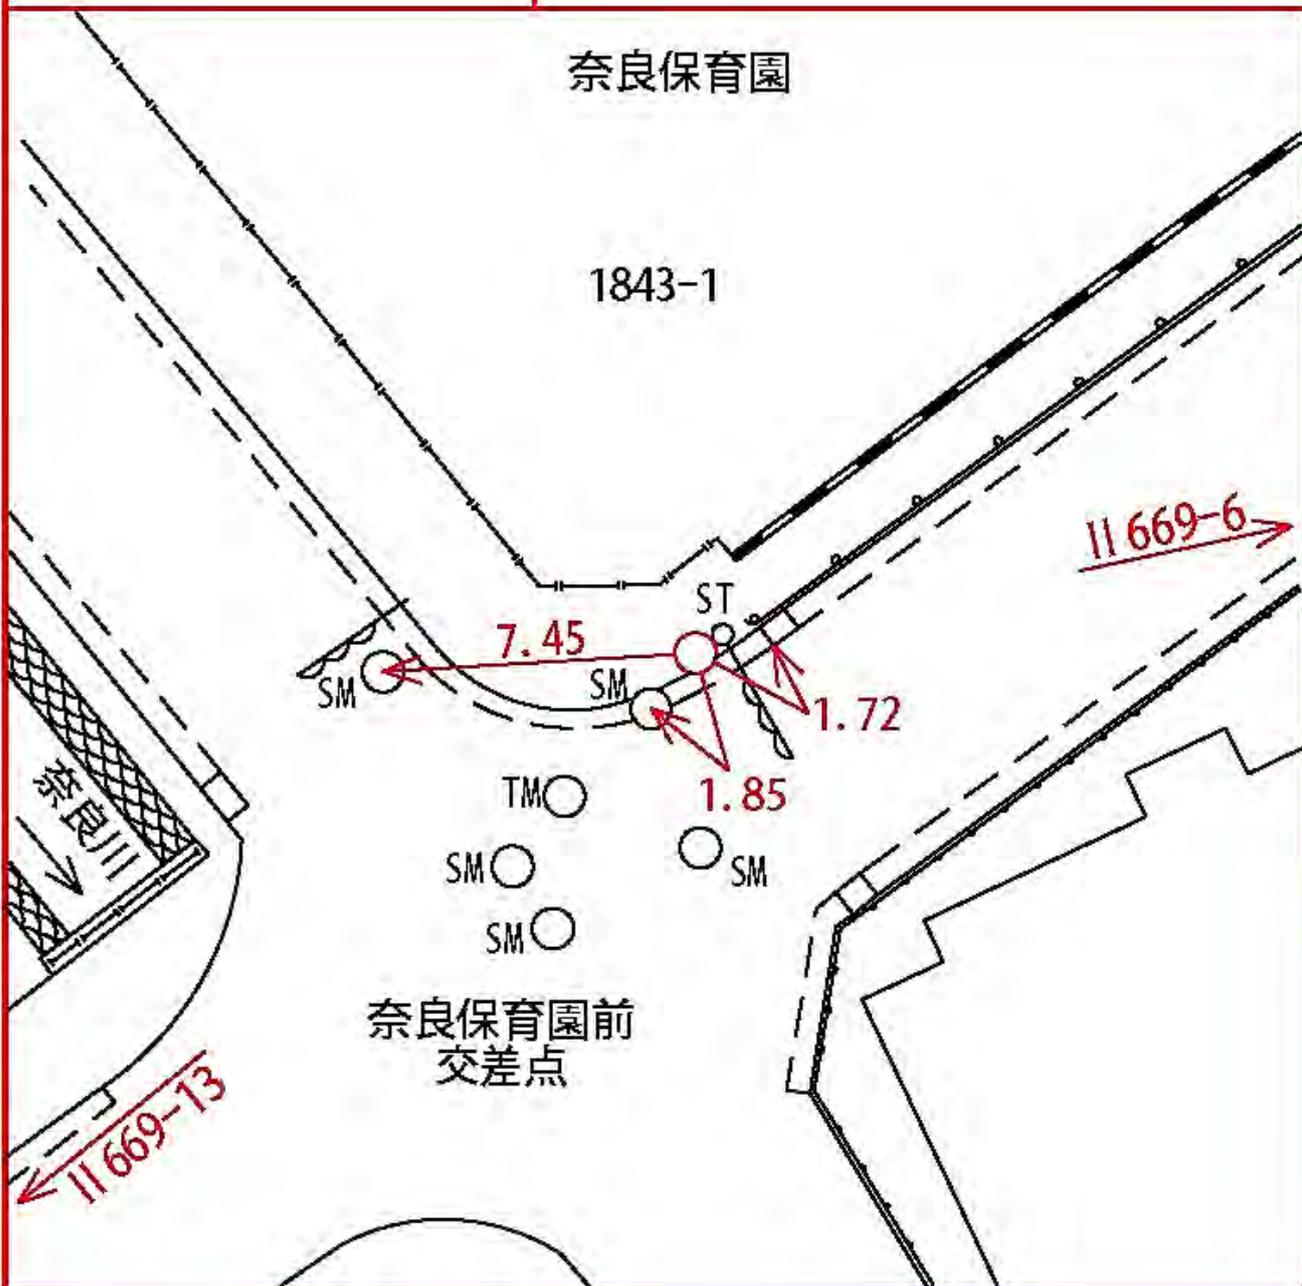

奈良保育園前
交差点

線
番
号

点
番
号

標 識 ノ 種 類

所 在 地

II 669


13

金属標。鋏。木杭

青葉区奈良町一、五四一―二番地先

要 図

キザミ

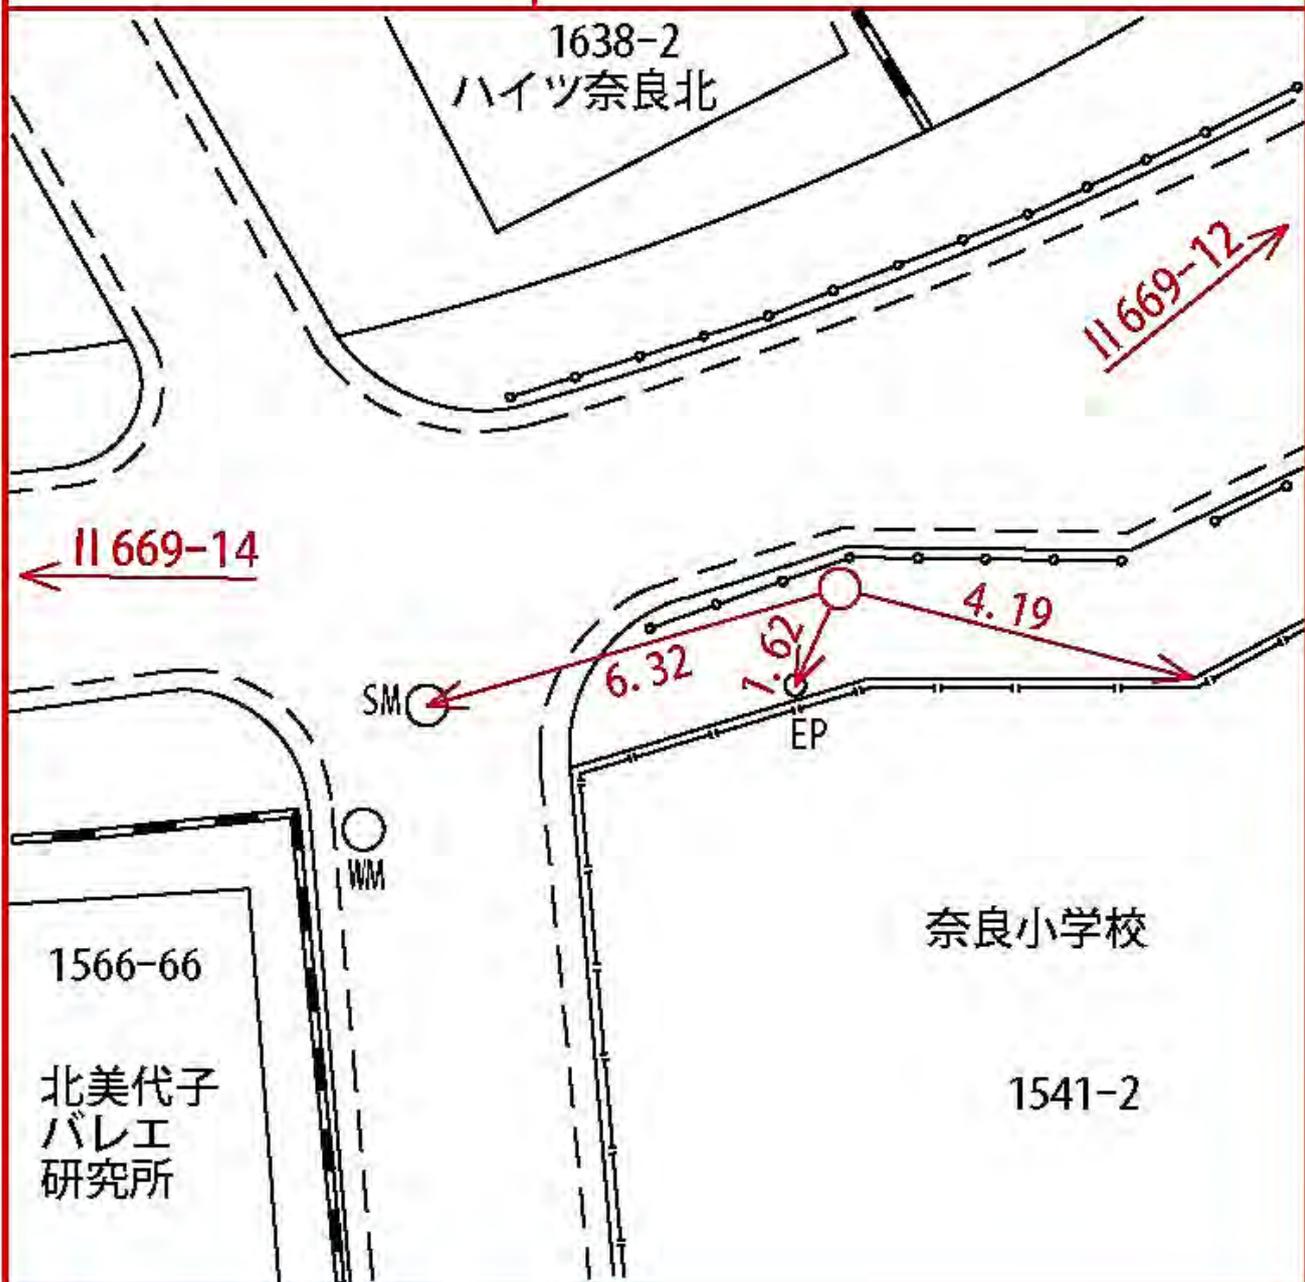

所在地

青葉区奈良町一、五六六―四四五番地先

標識ノ種類

金属標。鋏。木杭

点番号


14

線番号

II 669

キザ三

要 図

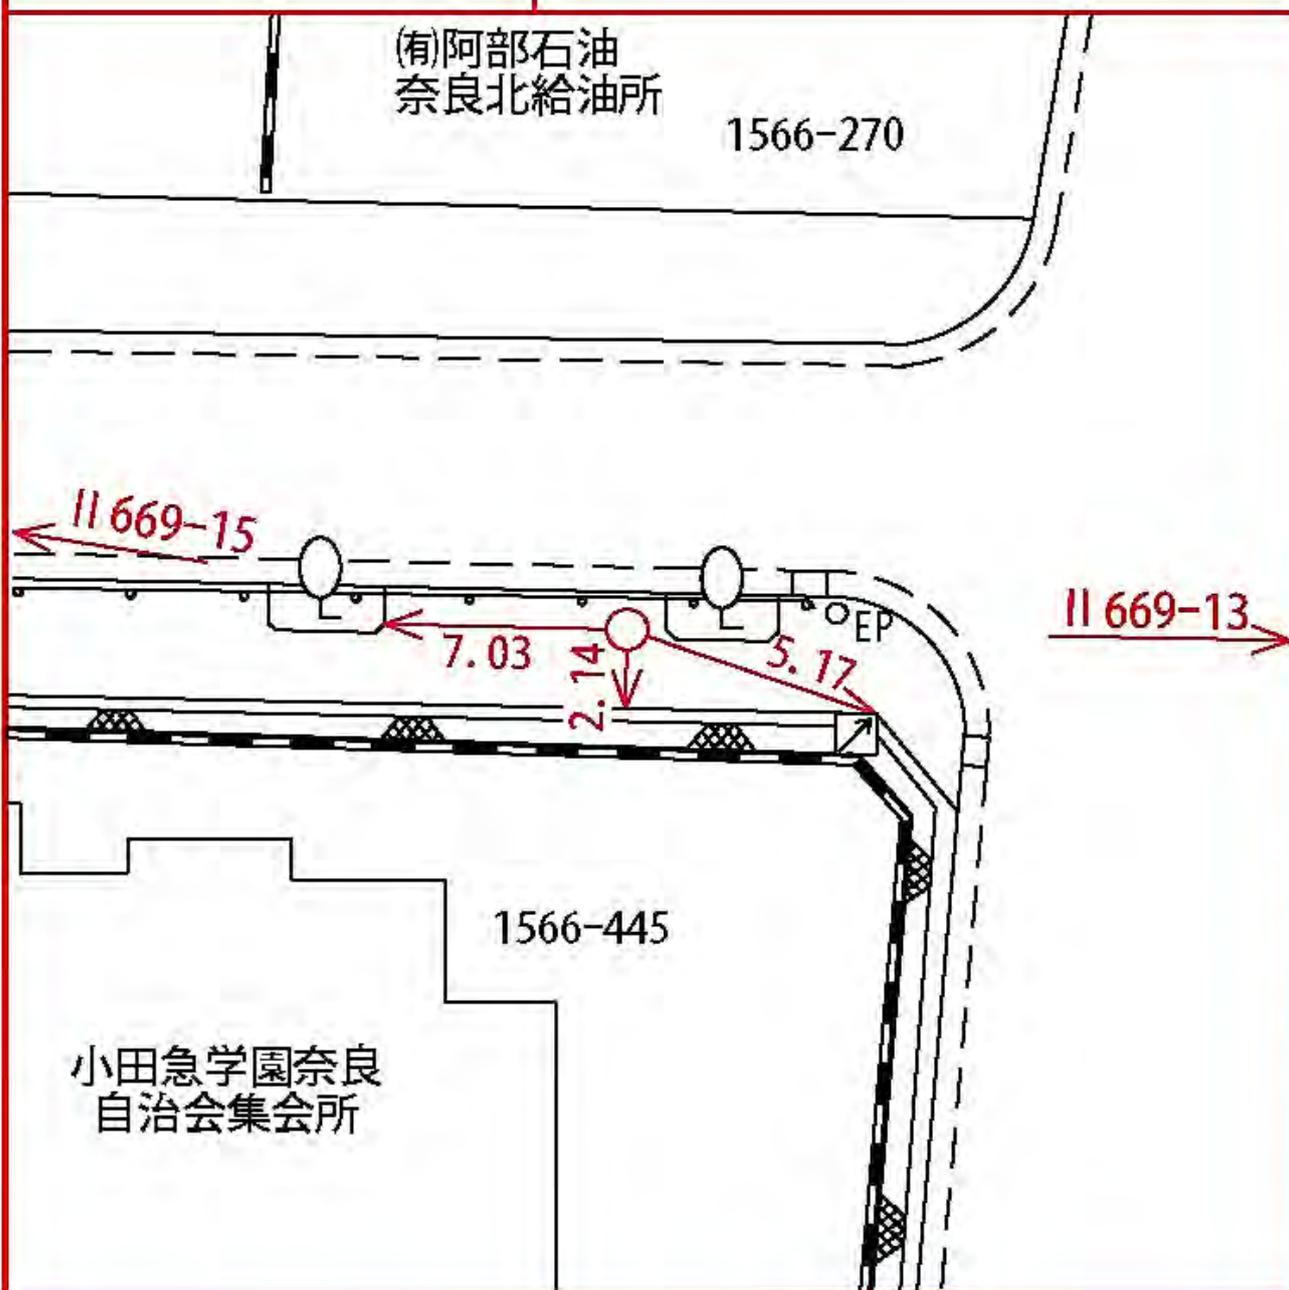

所在地

青葉区奈良町一、六七〇―一三二―番地先

標識ノ種類

金属標。鋏。木杭

点番号

15

線番号

II 669

キザミ

要 図



所在地

青葉区奈良町二一九〇二―一 番地先

標識ノ種類

金属標。鋏。木杭

点番号


16

線番号

II 669

キザミ

要 図

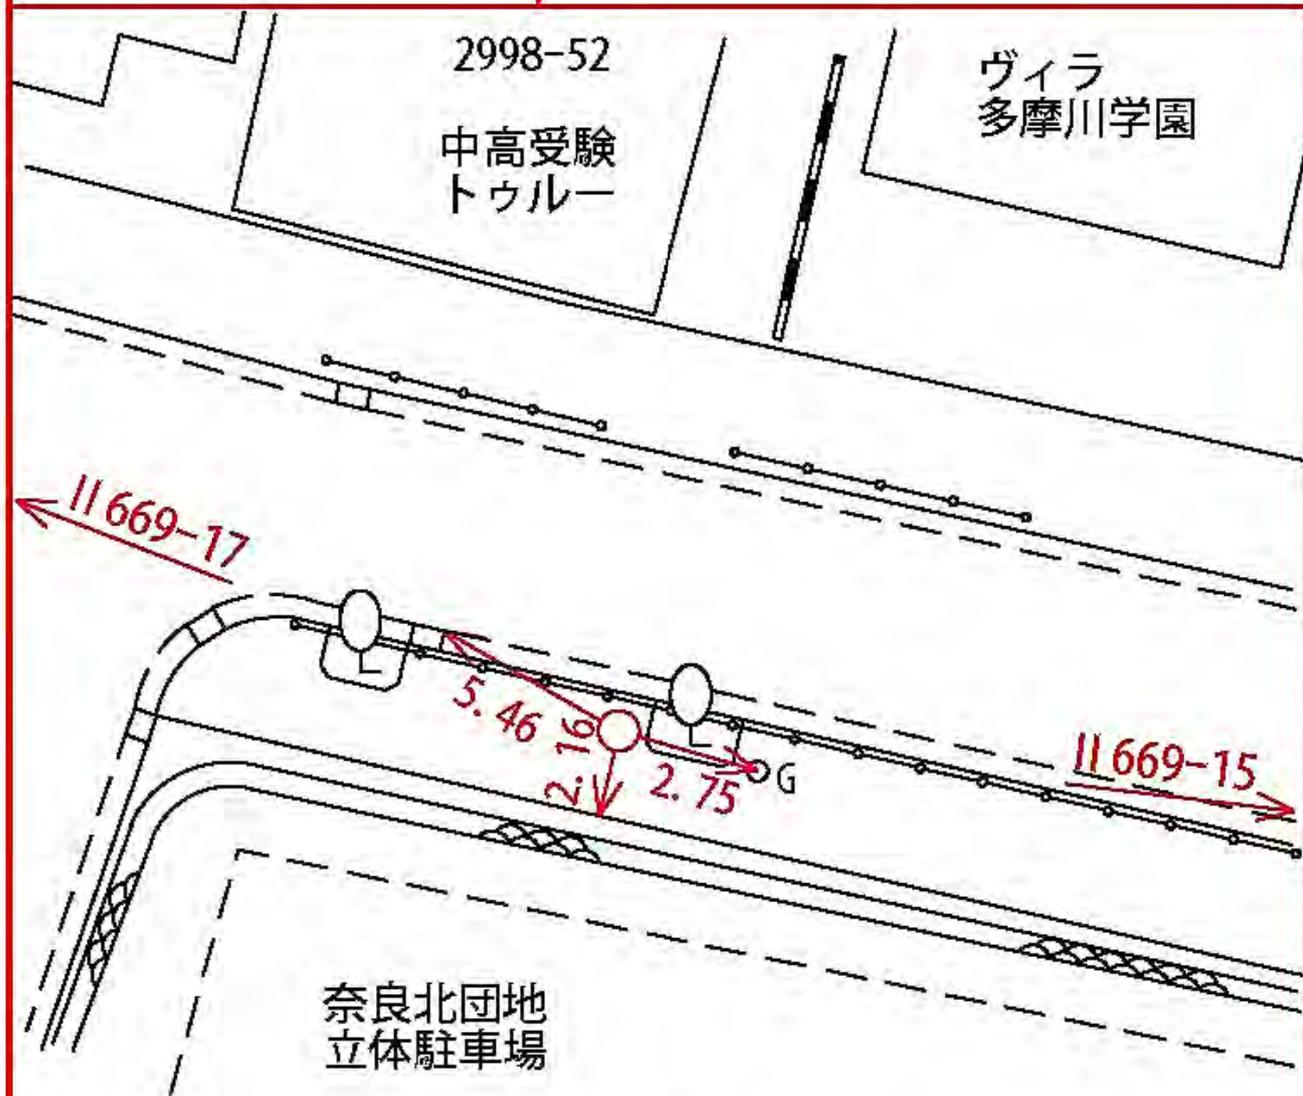

2902-1

線
番
号

点
番
号

標 識 ノ 種 類

所 在 地

II 669

18

金属標。鋌。木杭


青葉区奈良町二、七六二―一七番地先

要 図

キザミ

ライオンズ
ヴィラッジオ
多摩川学園
フォレストレジデンス

2762-117

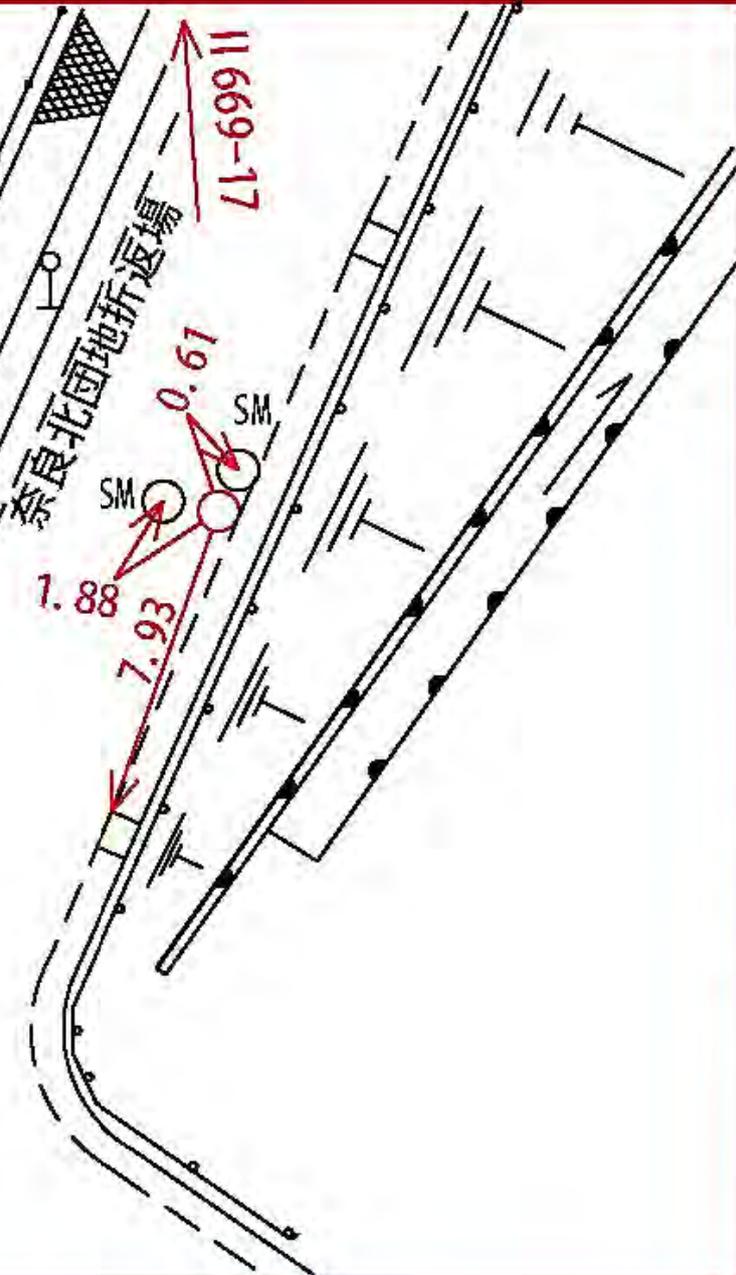

所在地

青葉区奈良町二一九〇二一四番地先

標識ノ種類

金属標。鋌。木杭

キザミ


線番号

II 669

点番号

19

要 図

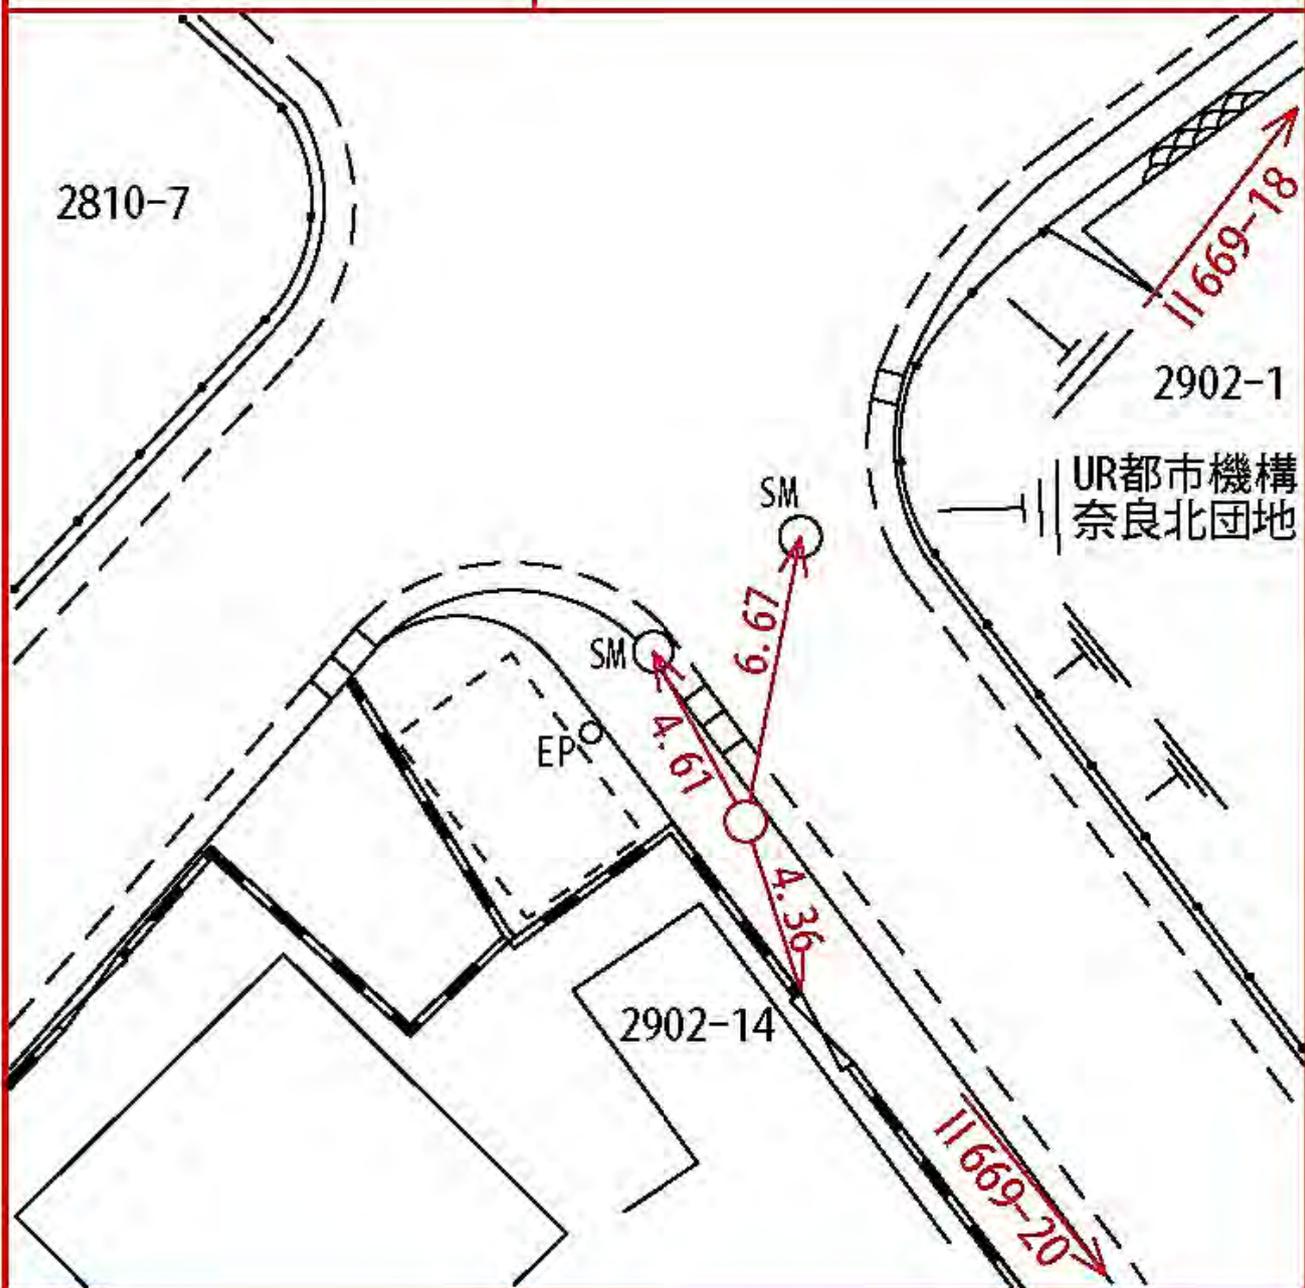

所在地

青葉区奈良町二一八九八―八番地先

標識ノ種類

金属標。鋌。木杭

キザ三


線番号

II 669

点番号

20

要 図

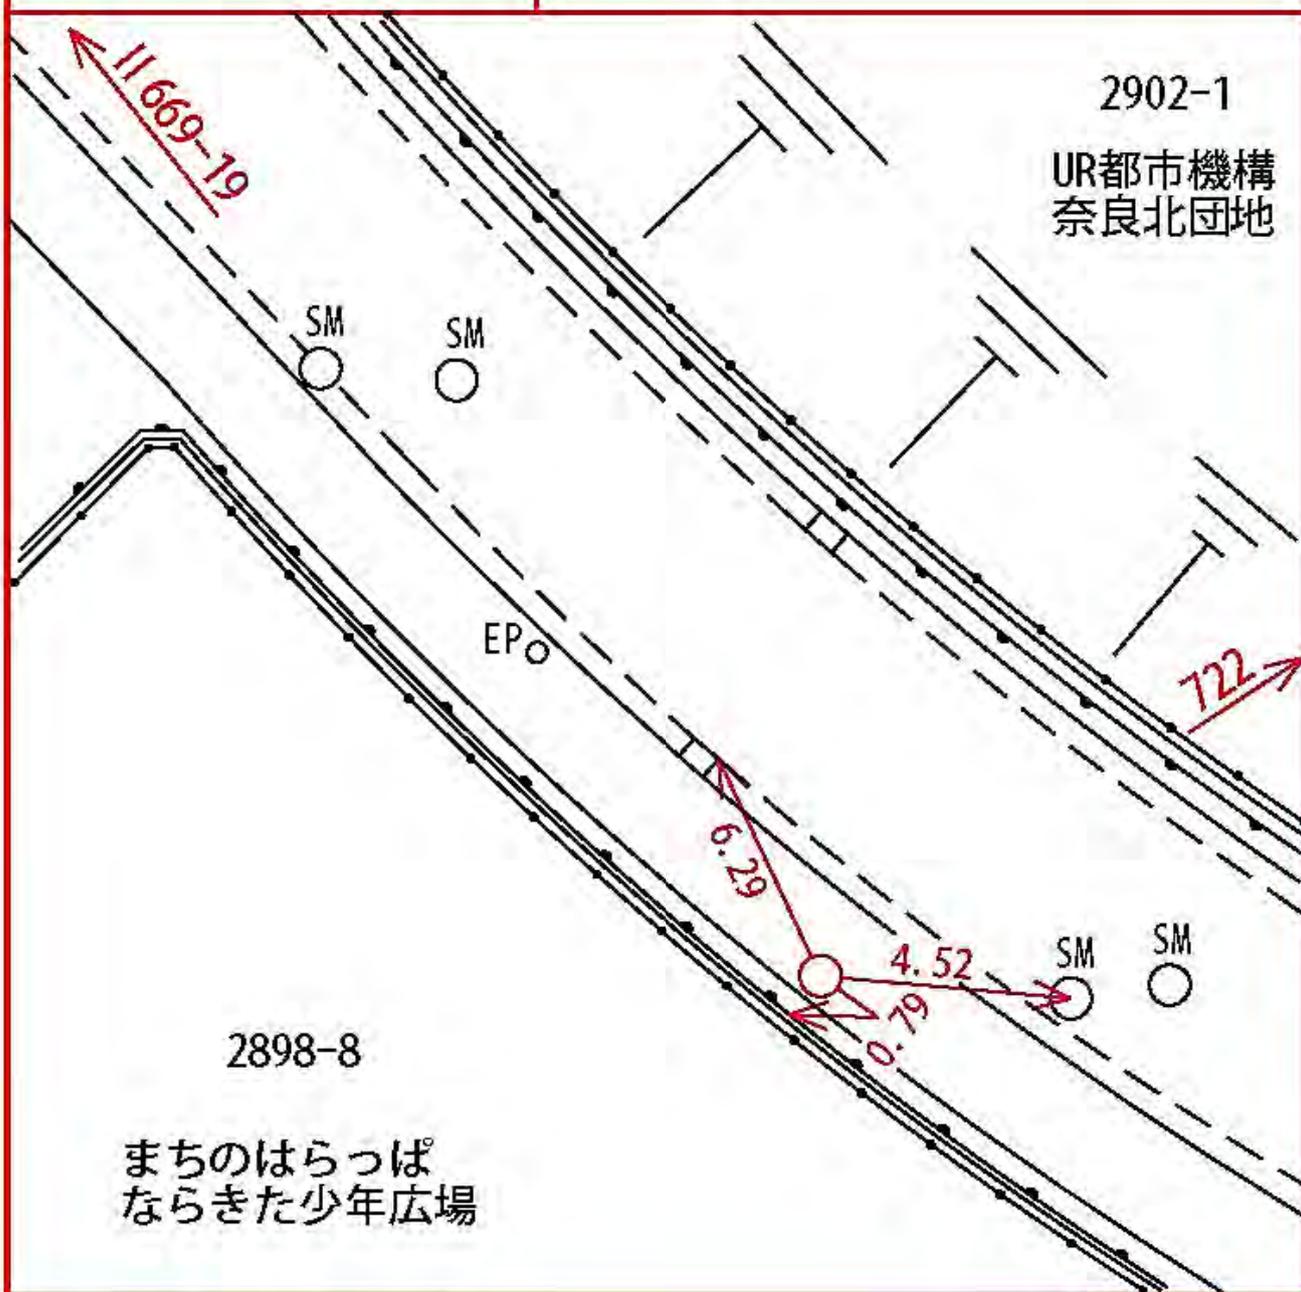

所在地

青葉区奈良町八七九―二番地先

標識ノ種類

金属標。鋏。木杭

点番号


1

線番号

II 670

キザ三

要 図

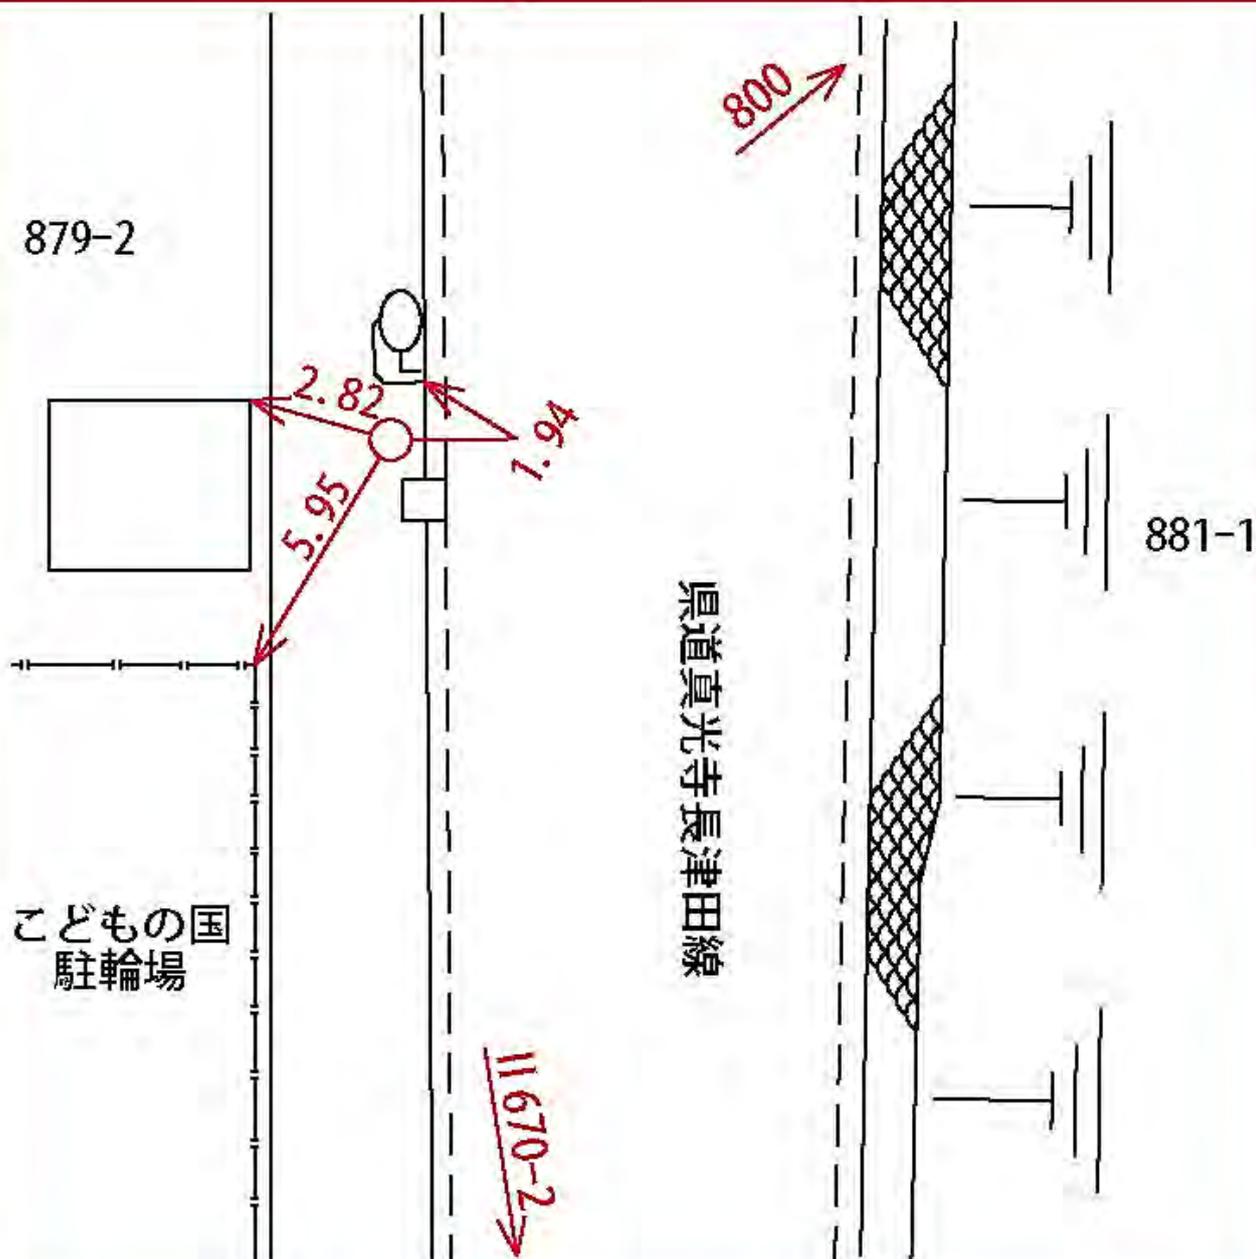

所在地

青葉区奈良町八七八―一番地先

標識ノ種類

金属標。鋏。木杭

キザ三


線番号

II 670

点番号

2

要 図

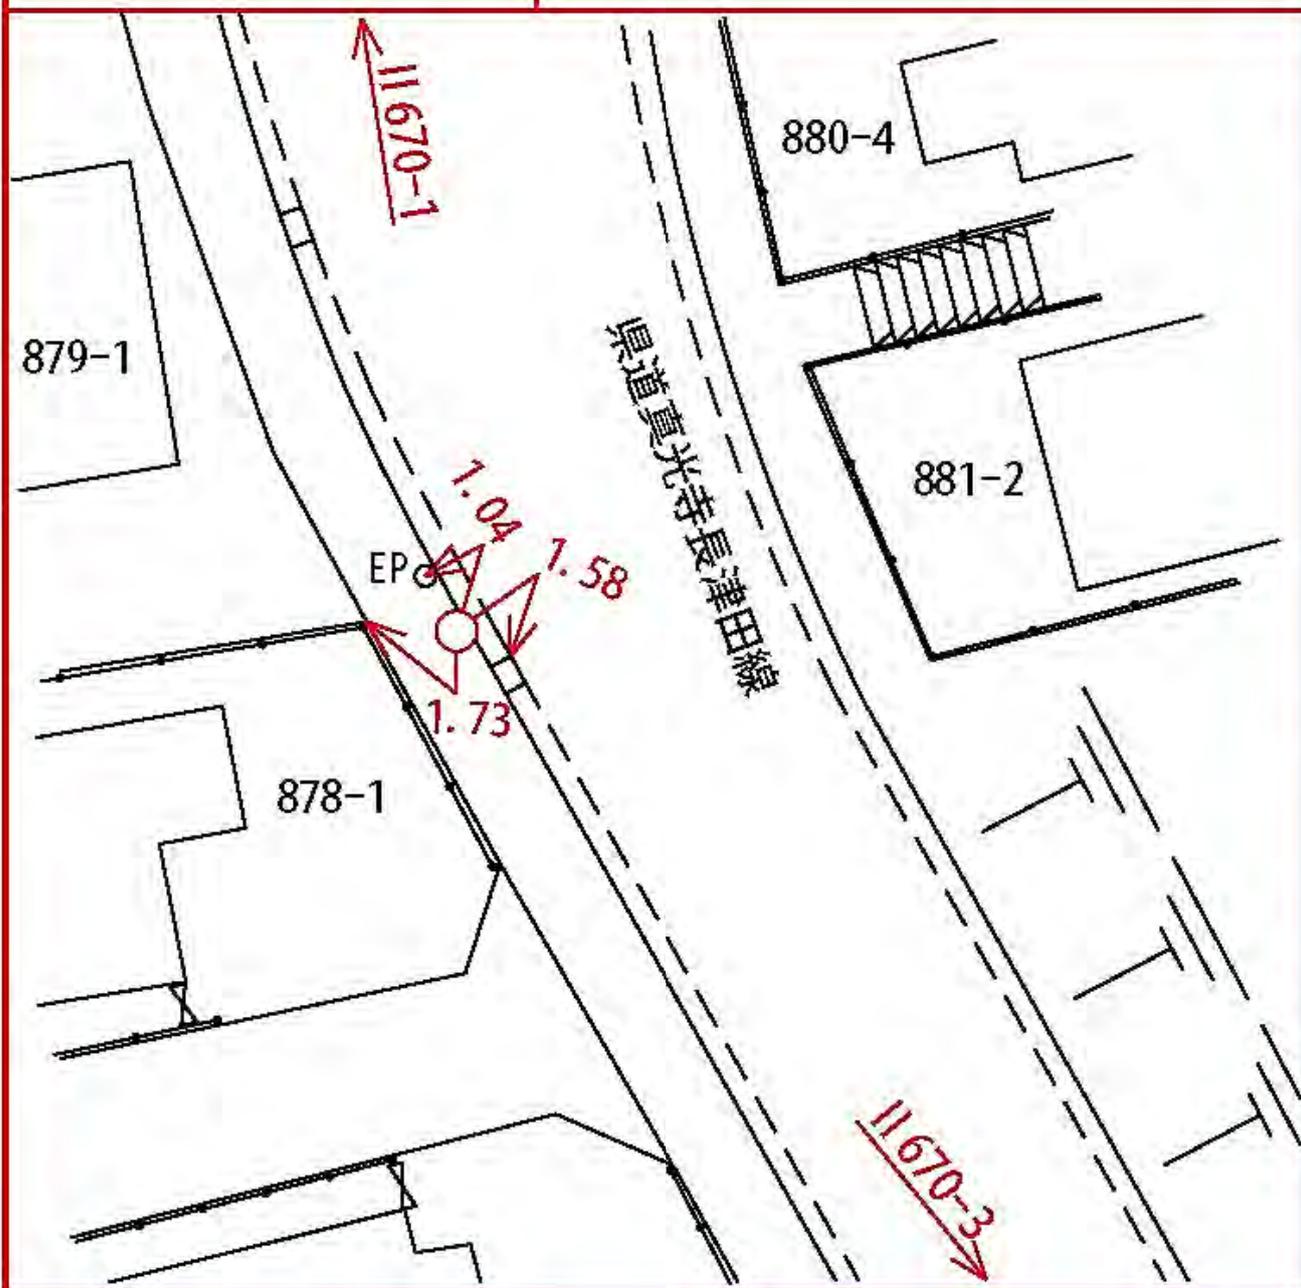

所在地

青葉区奈良町八六四 一 番地先

標識ノ種類

金属標。鋏。木杭

キザ三


線番号

II 670

点番号

3

要 図

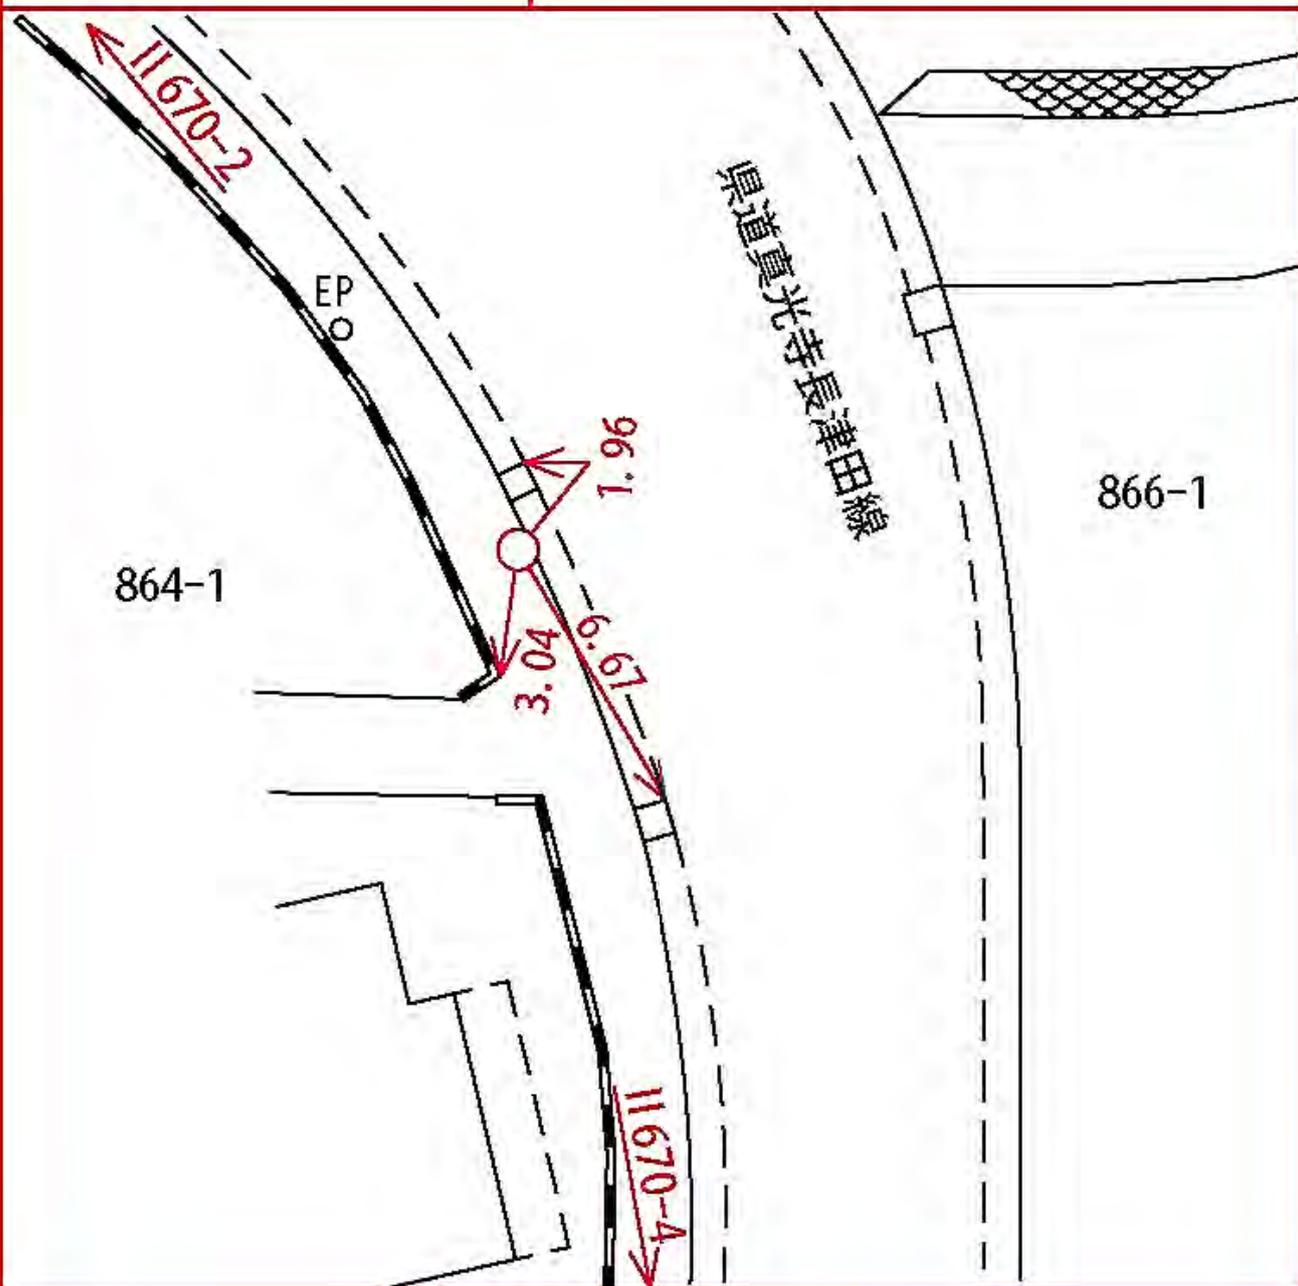

所在地

青葉区奈良町八四四 一 二番地先

標識ノ種類

金属標。鋏。木杭

キザ三


点番号

4

線番号

II 670

要 図

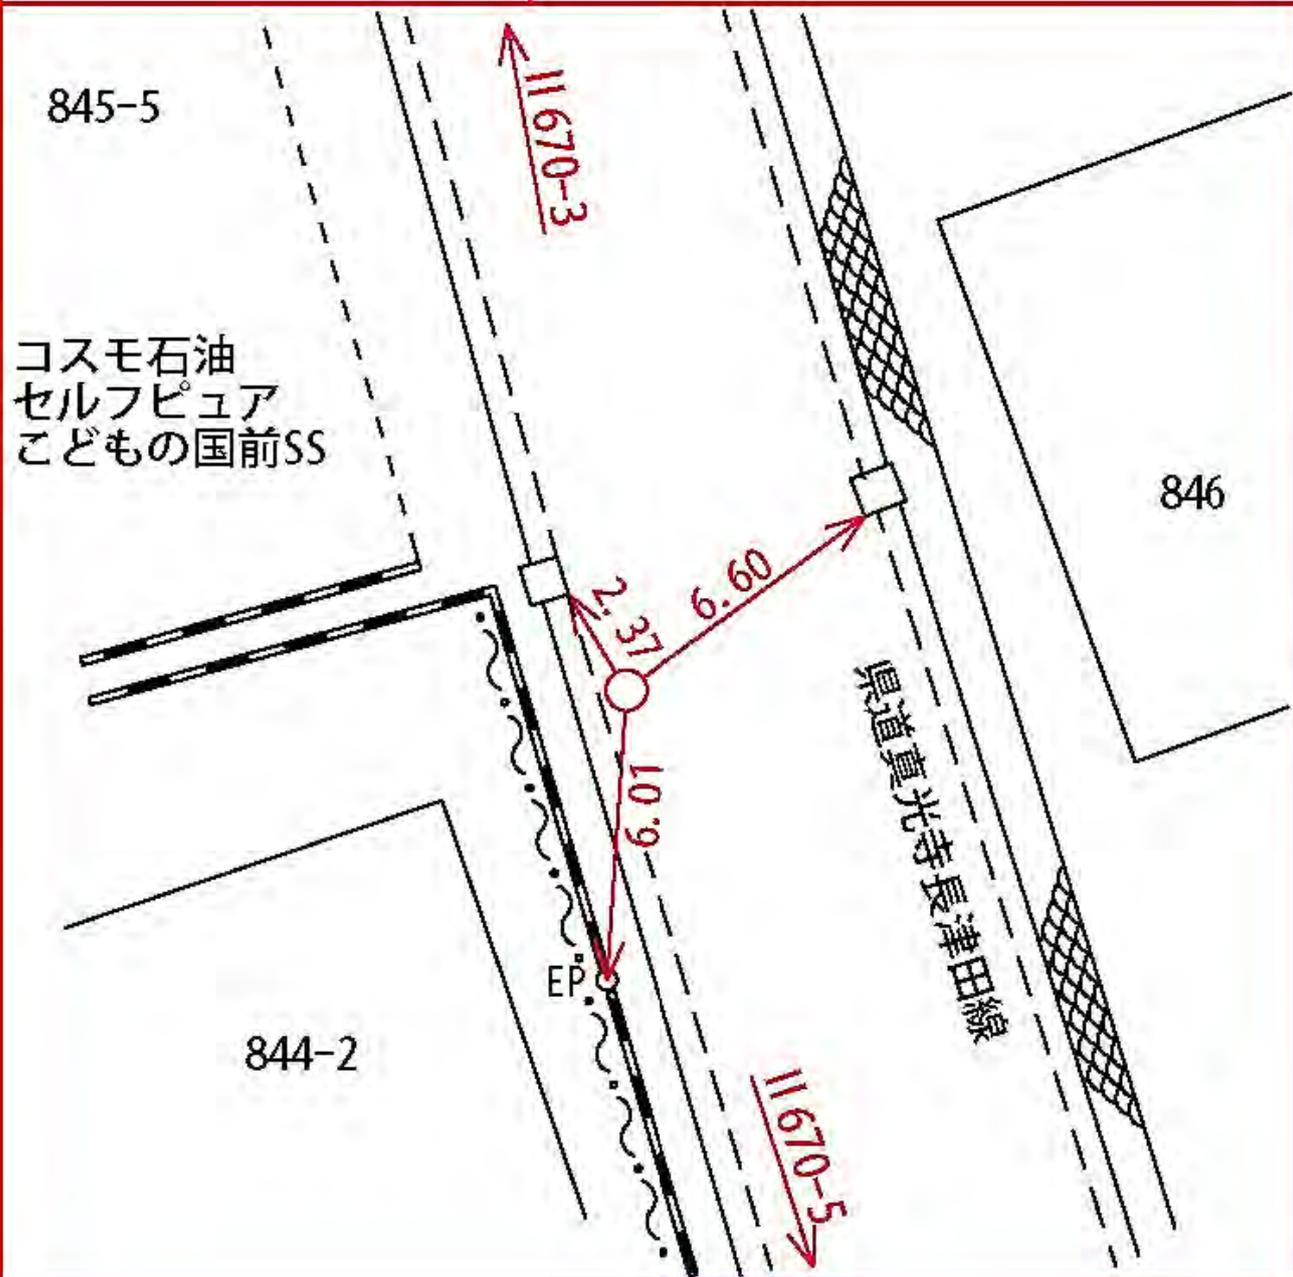

所在地

青葉区奈良町八四〇―一 番地先

標識ノ種類

金属標。鋏。木杭

点番号


5

線番号

II 670

三ザキ

要 図

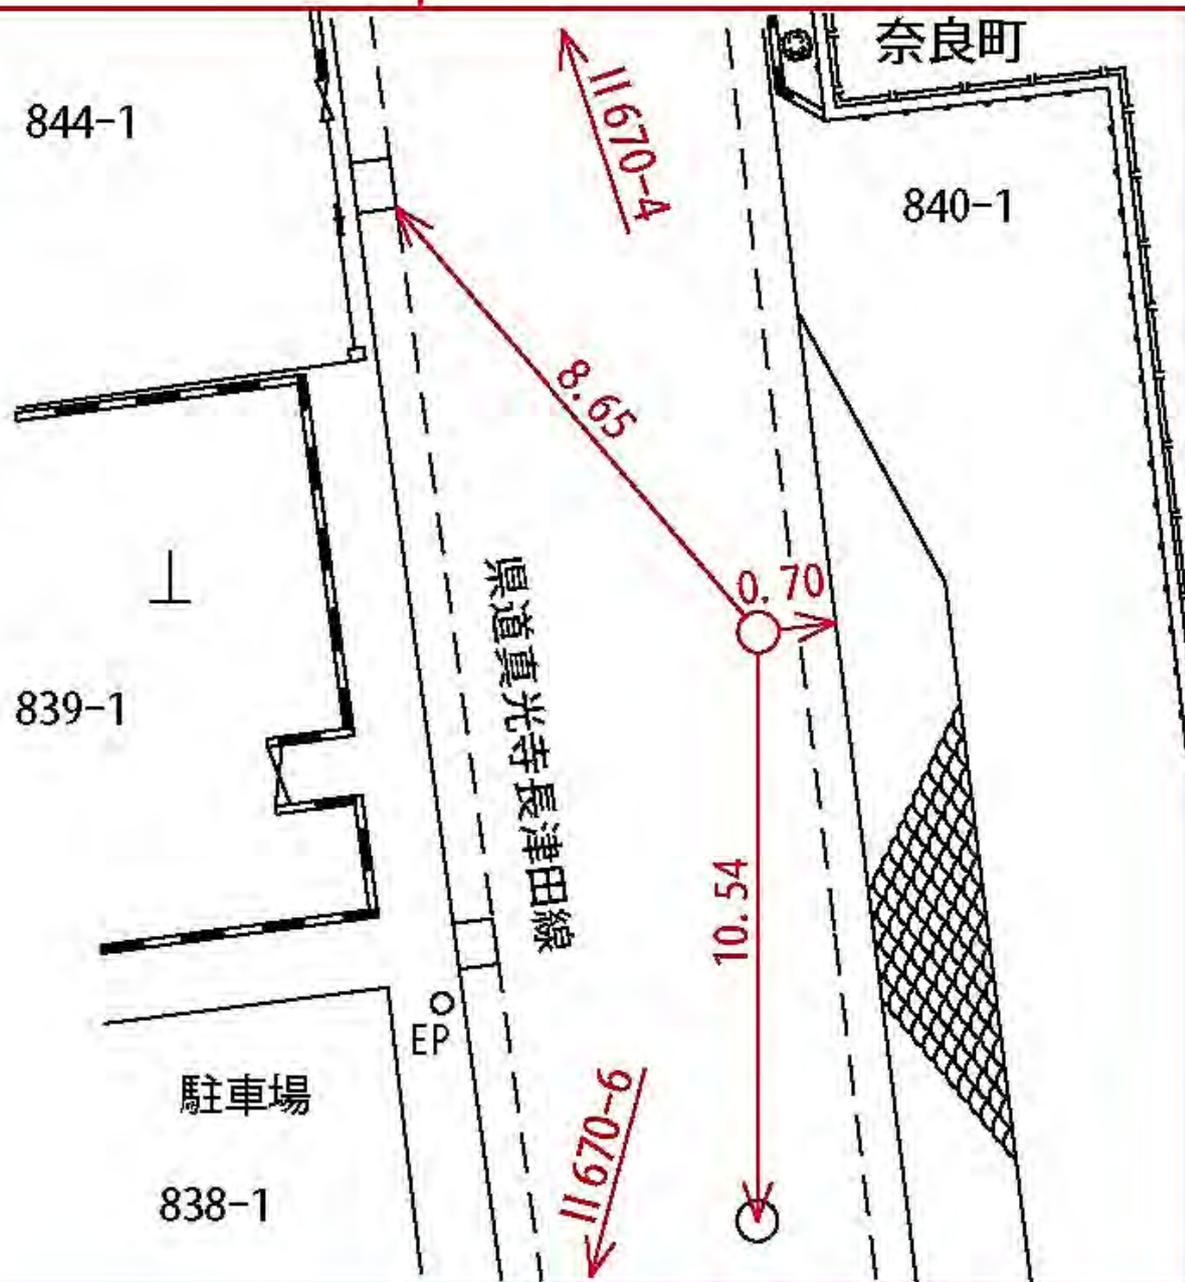

所在地

青葉区奈良一丁目九一七番地先

標識ノ種類

金属標。鋏。木杭

キザミ

線番号


II 670

点番号

6

要

図

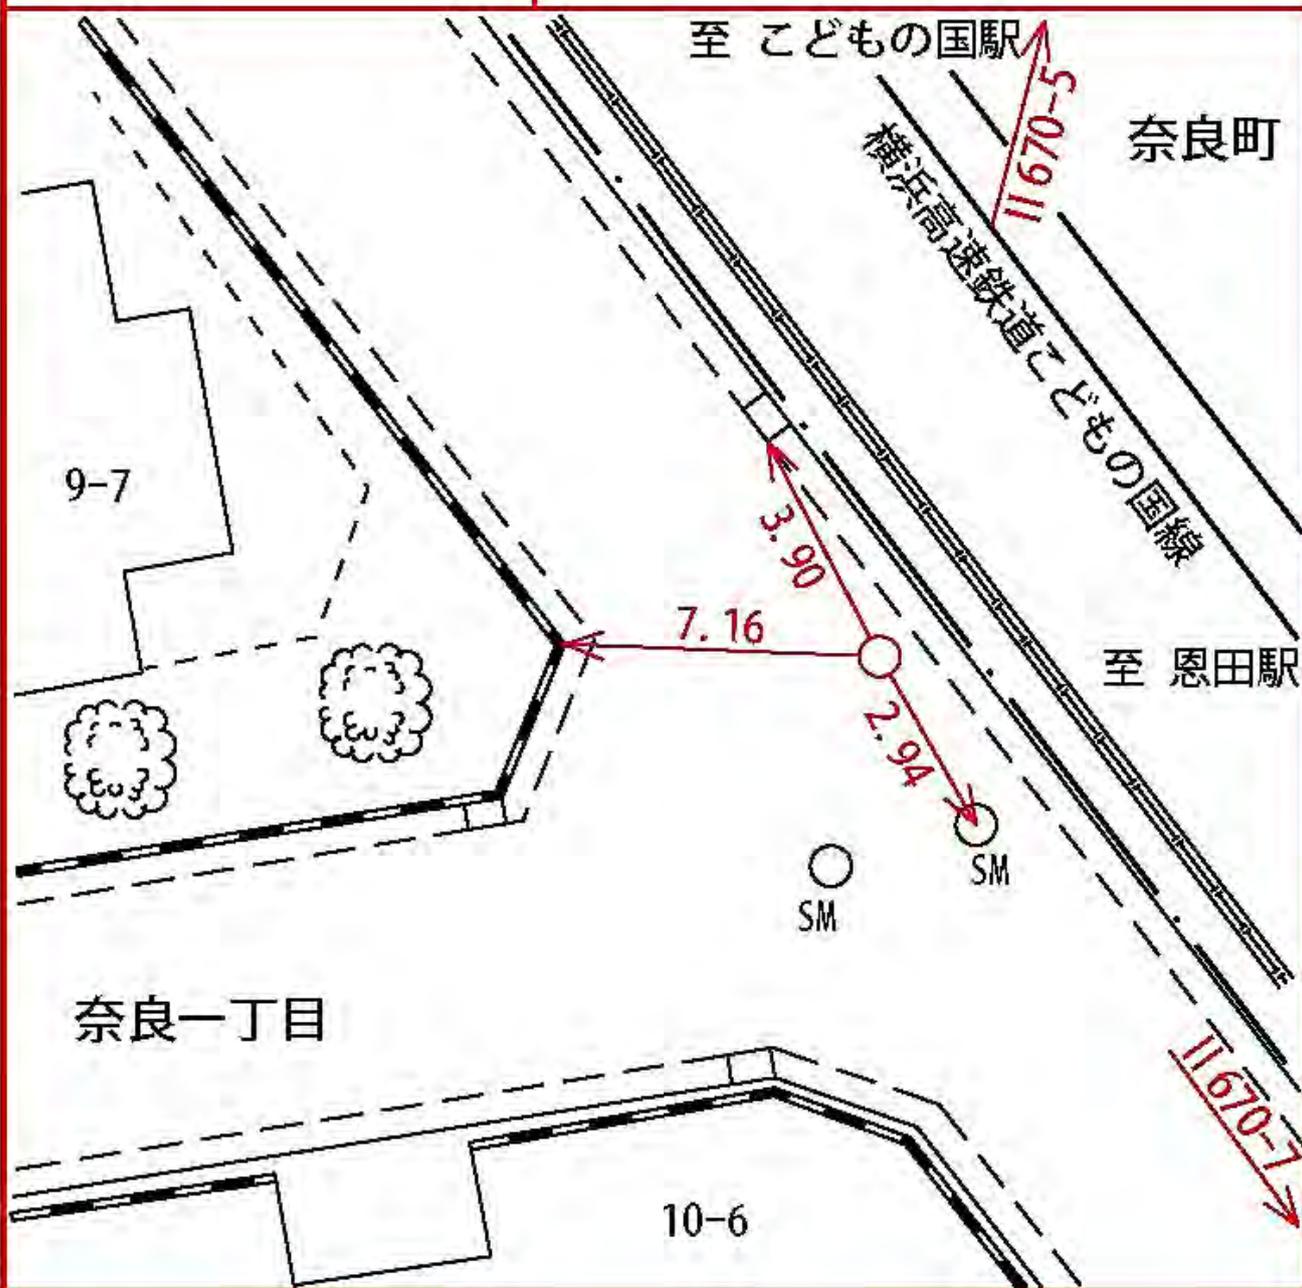

所在地

青葉区奈良二丁目七―三一 番地先

標識ノ種類

金属標。鋏。木杭

点番号


7

線番号

II 670

キザミ

要 図

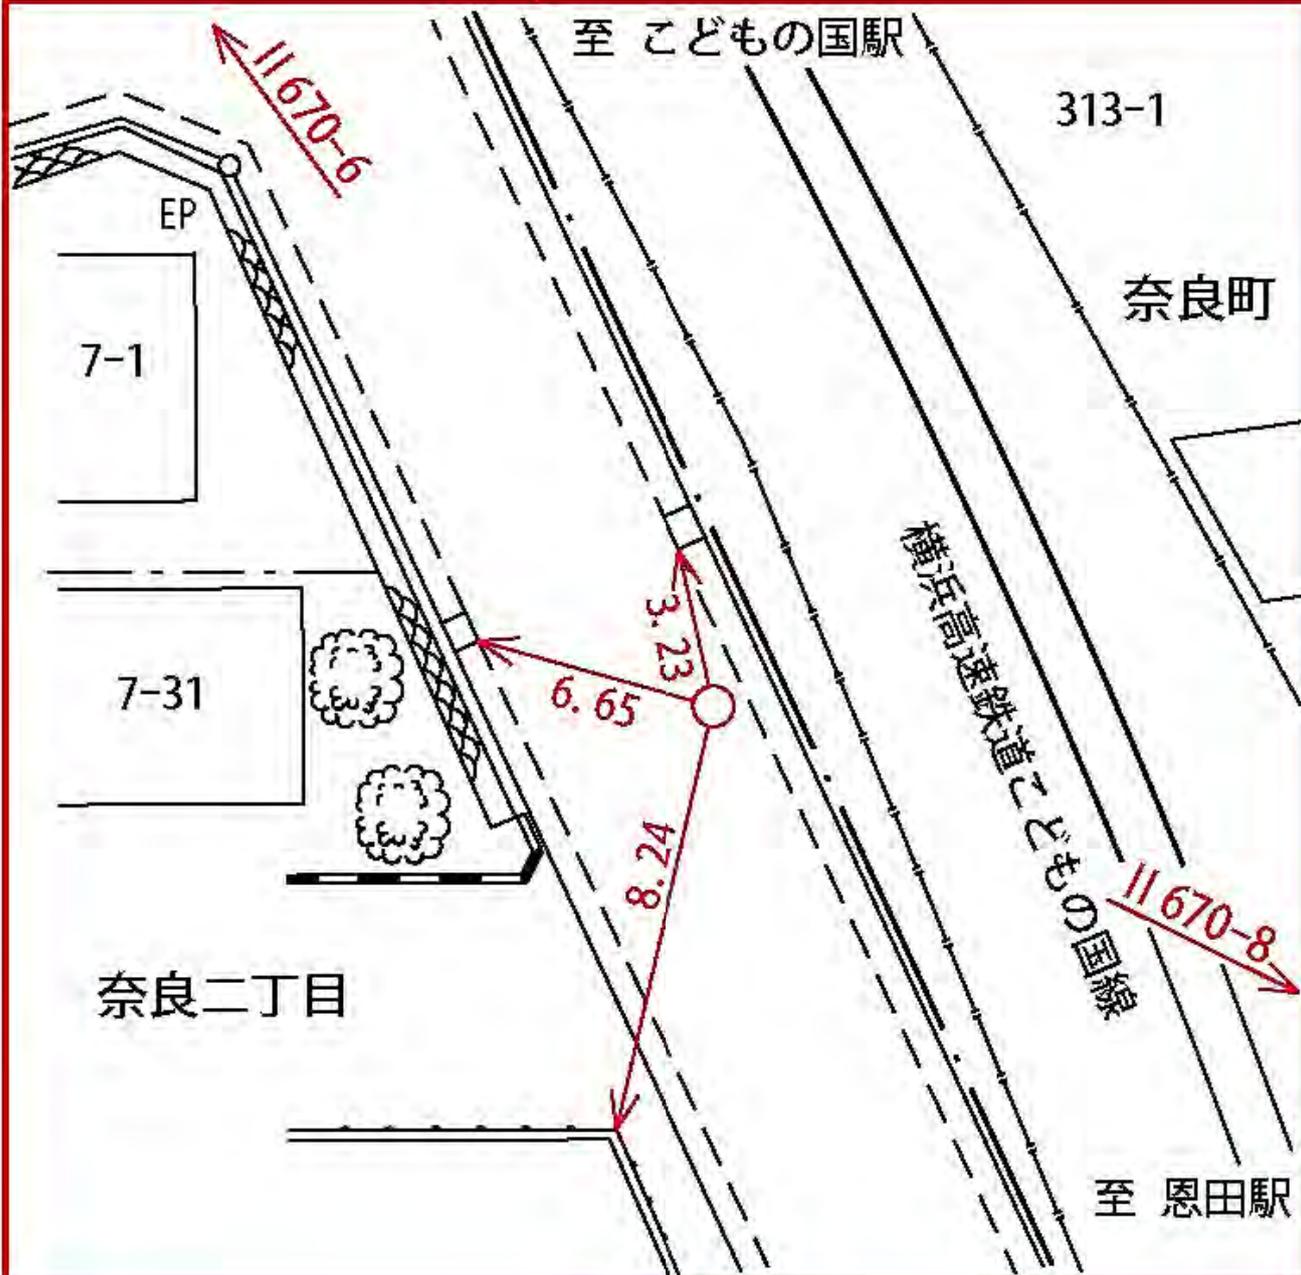

所在地

青葉区奈良町三二三
― 四番地先

標識ノ種類

金属標。鋏。木杭

点番号

8

線番号

II 670

キザミ

要 図



所在地

青葉区すみよし台三五―三二番地先

標識ノ種類

金属標。鋏。木杭

キザ三


点番号

9

線番号

II 670

要 図

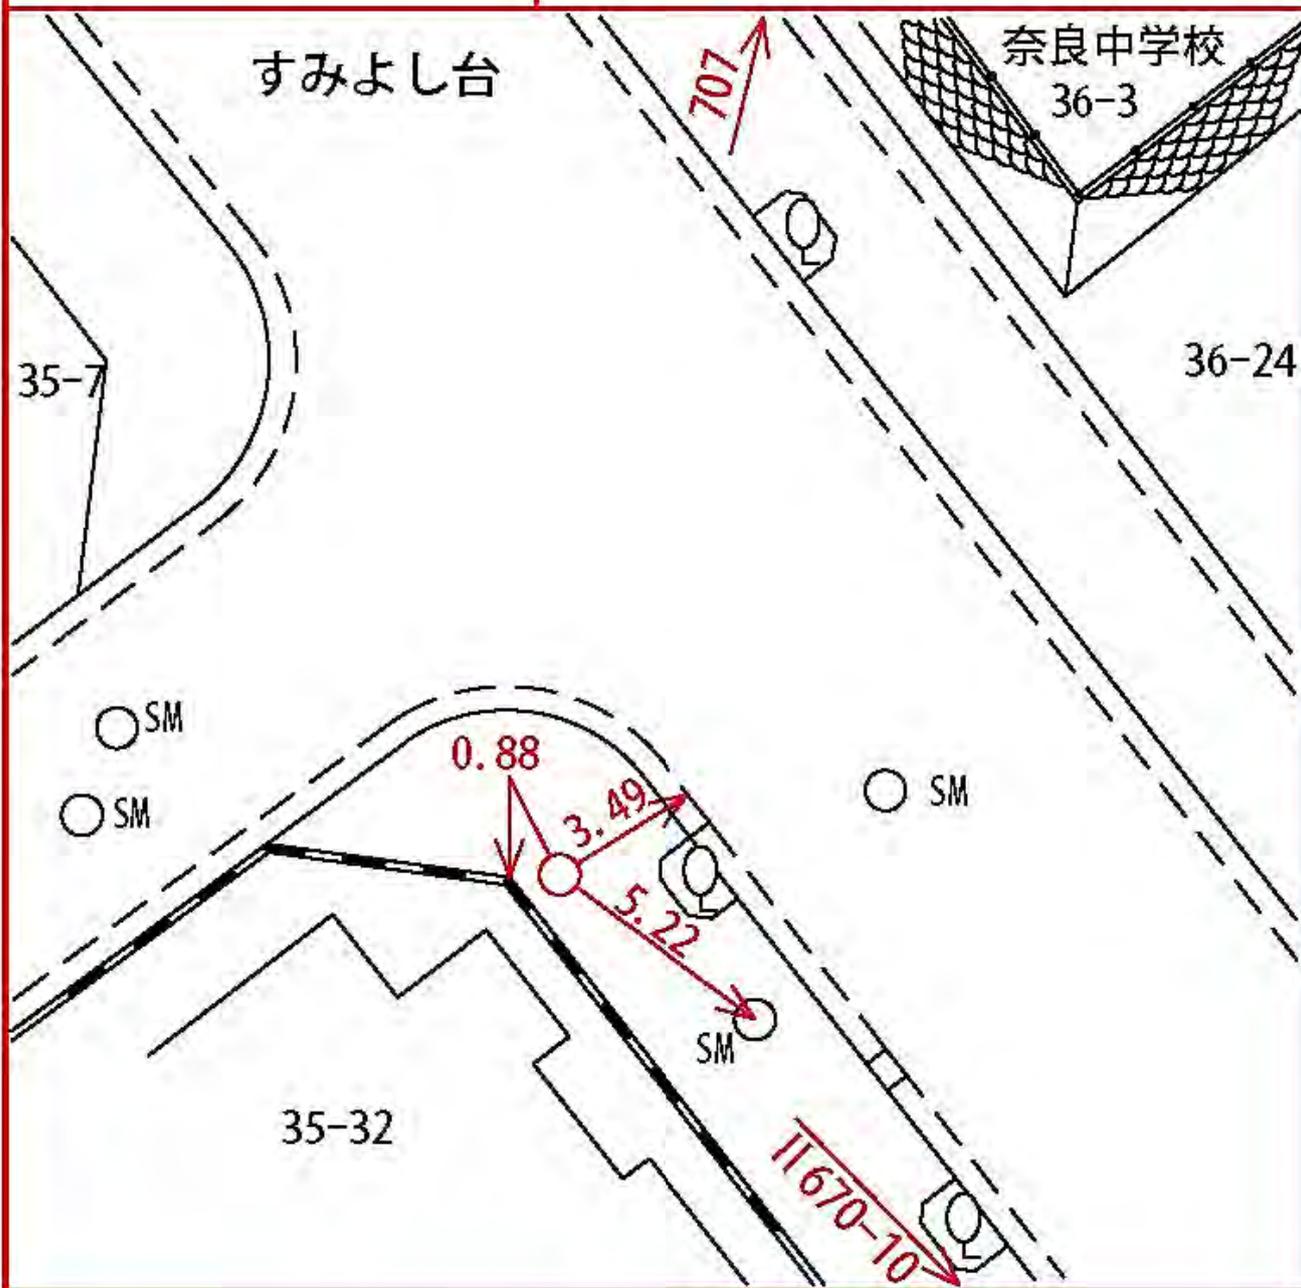

所在地

青葉区すみよし台二七―六〇番地先

標識ノ種類

金属標。鋏。木杭

点番号


10

線番号

II 670

キザミ

要 図

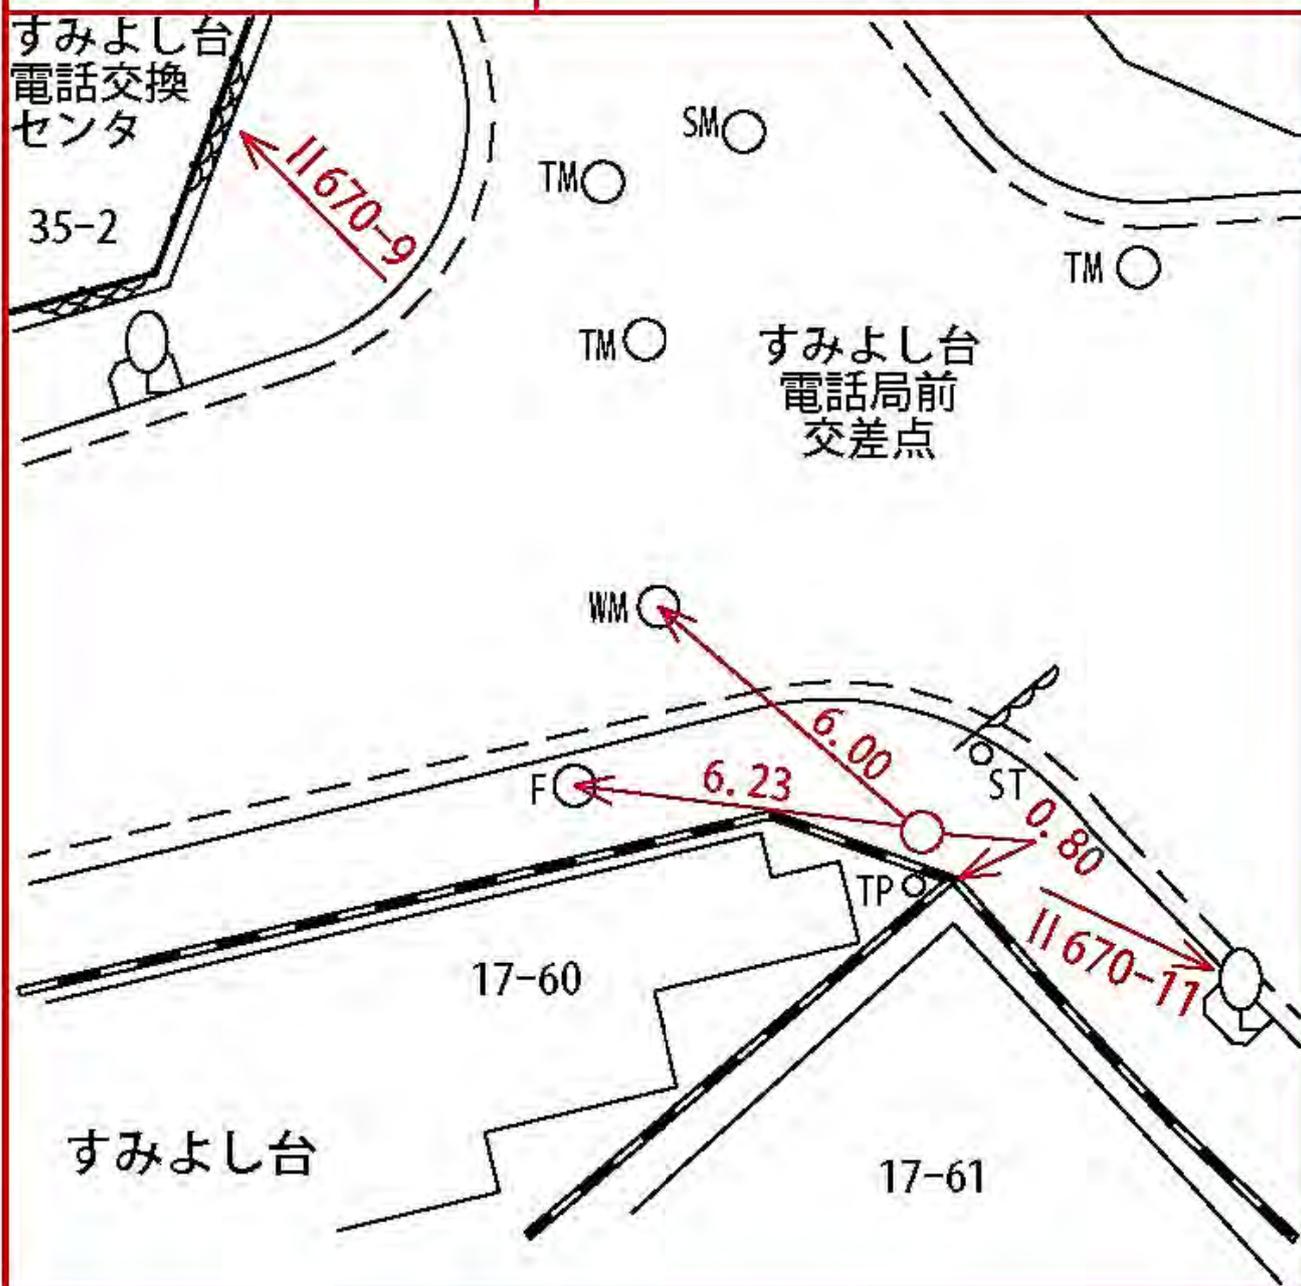

所在地

青葉区すみよし台一六一三番地先

標識ノ種類

金属標。鋏。木杭

キザミ

線番号

II 670

点番号

11

要 図



所在地

青葉区すみよし台一五―二二番地先

標識ノ種類

金属標。鋏。木杭

点番号


12

線番号

II 670

キザミ

要 図

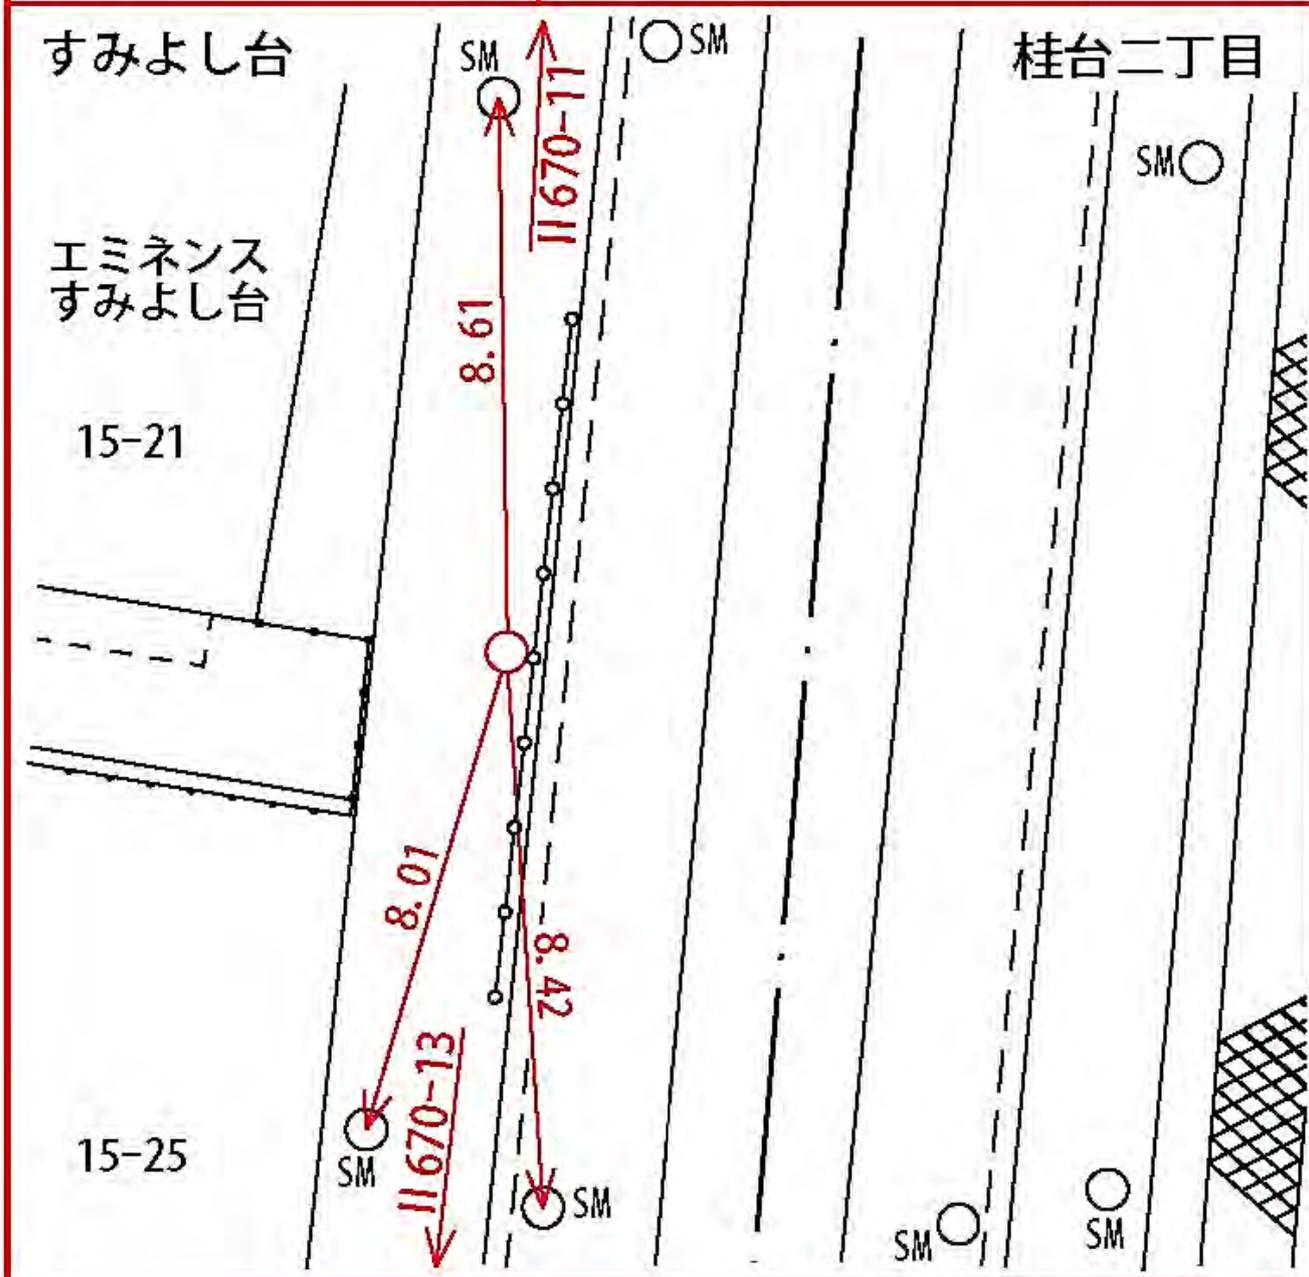

所在地

青葉区すみよし台一五―一三番地先

標識ノ種類

金属標。鋏。木杭

点番号


13

線番号

II 670

キザ三

要 図

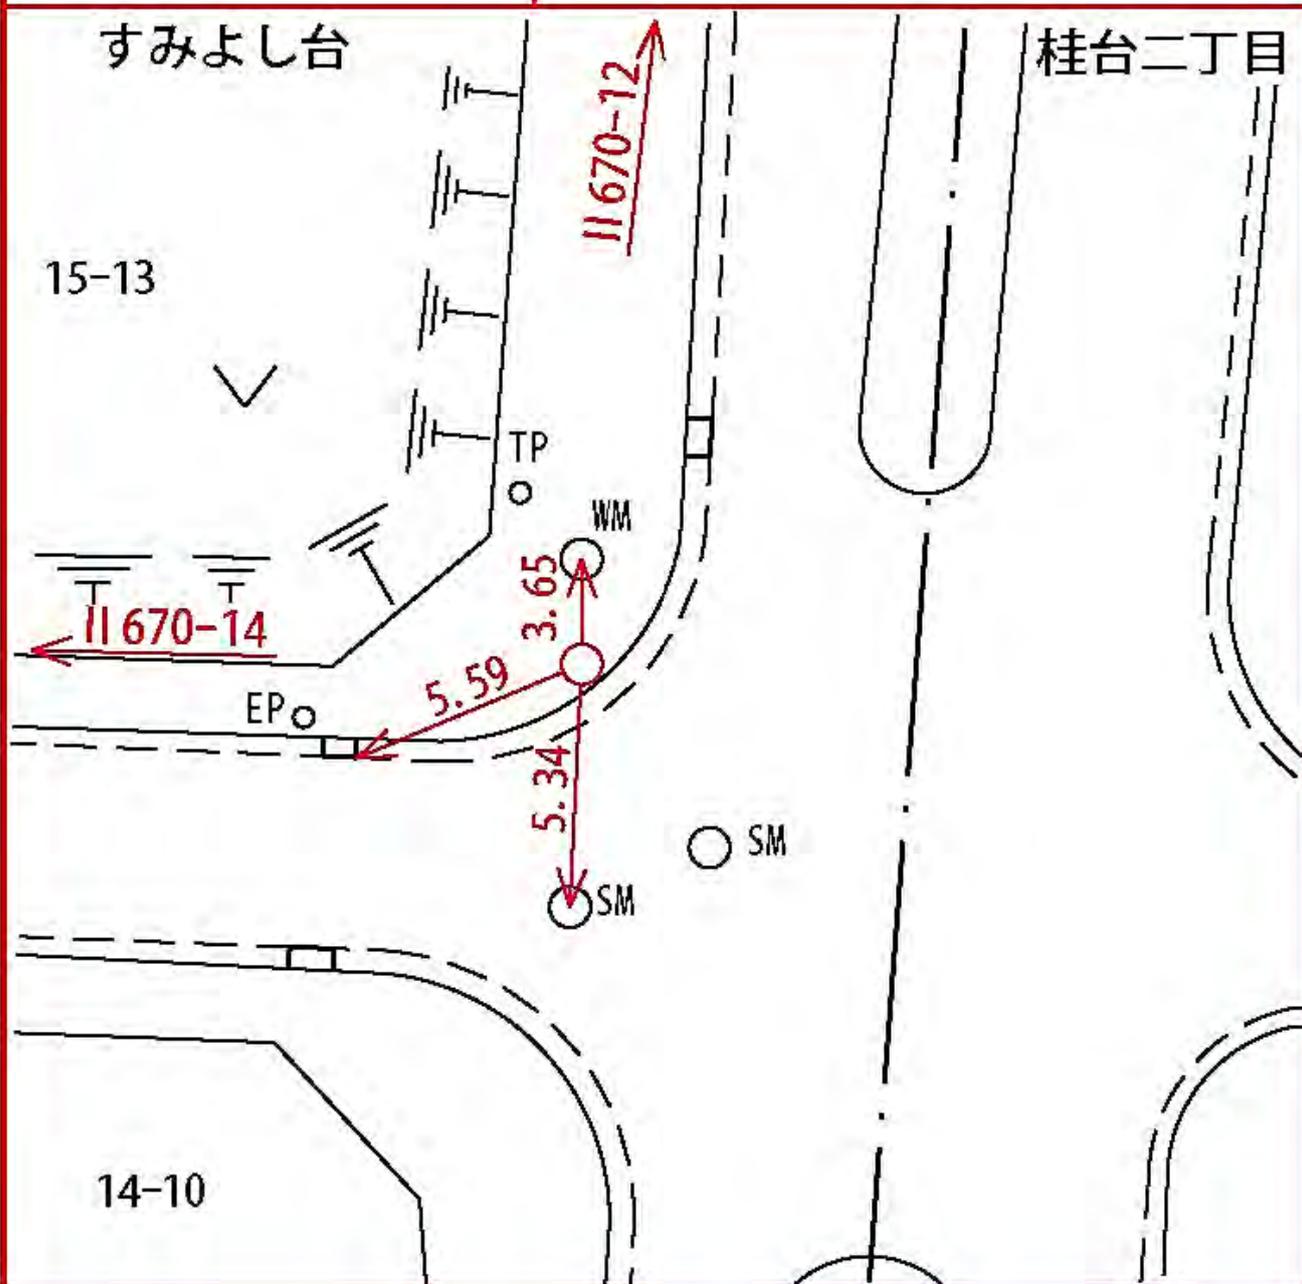

所在地

青葉区すみよし台二三―二番地先

標識ノ種類

金属標。鋏。木杭

点番号


14

線番号

II 670

キザミ

要 図

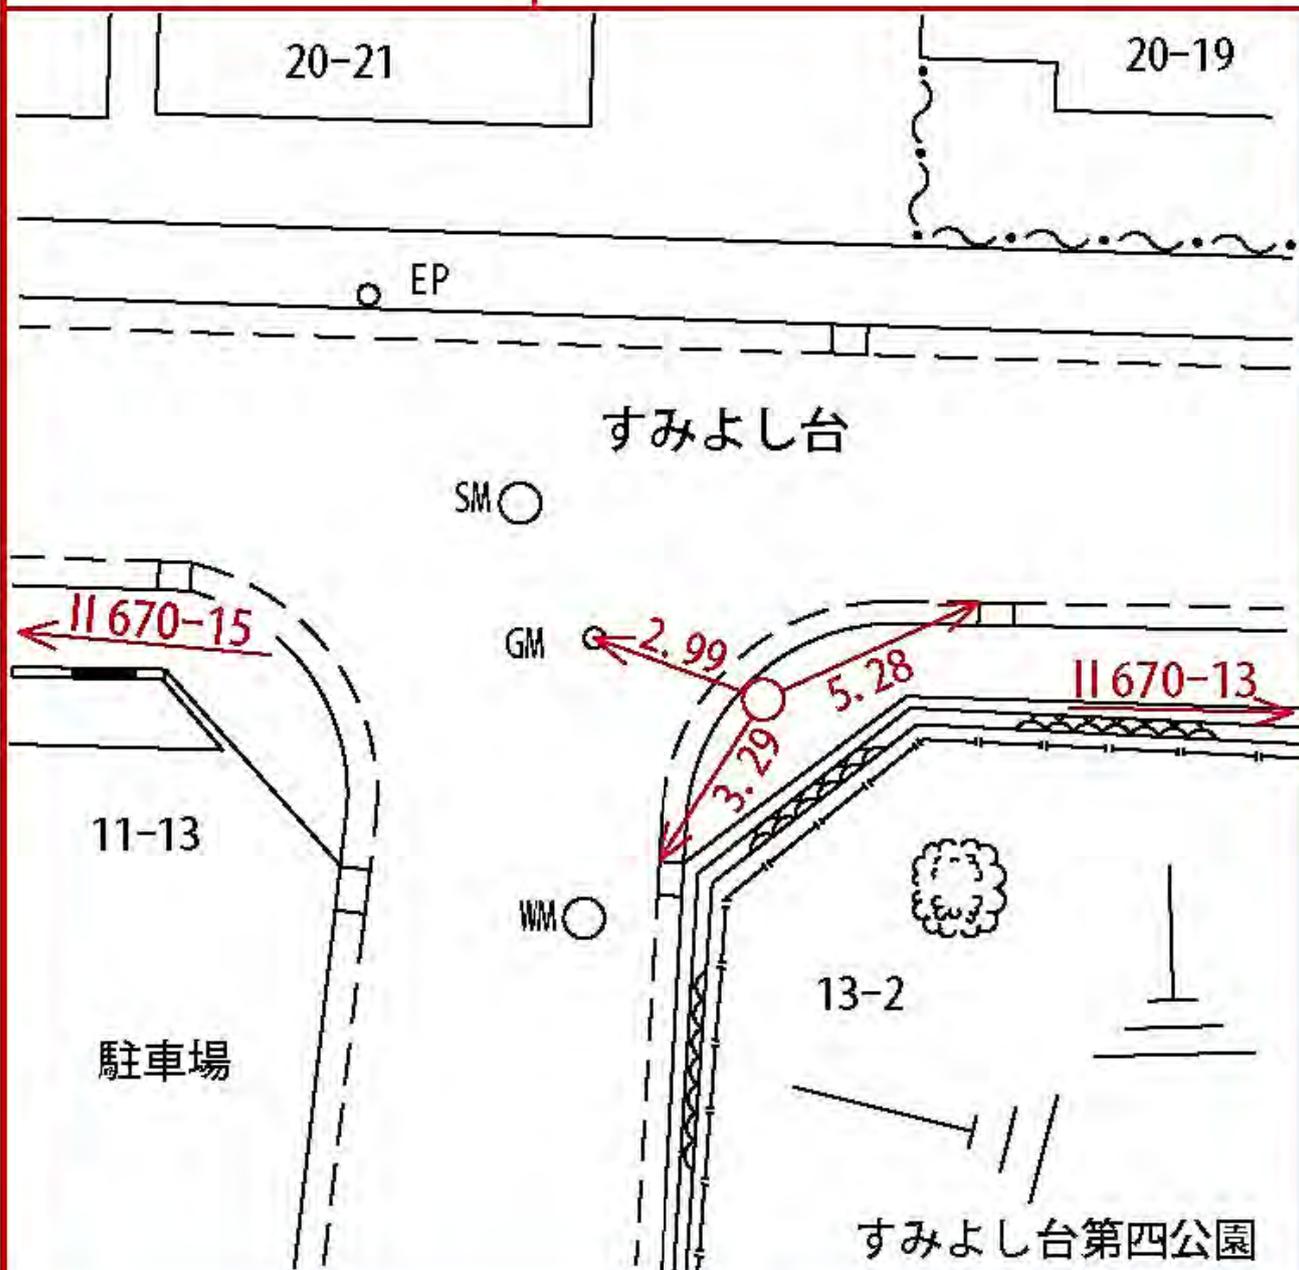

所在地

青葉区すみよし台七 - 五番地先

標識ノ種類

金属標。鋏。木杭

点番号


15

線番号

II 670

キザミ

要 図

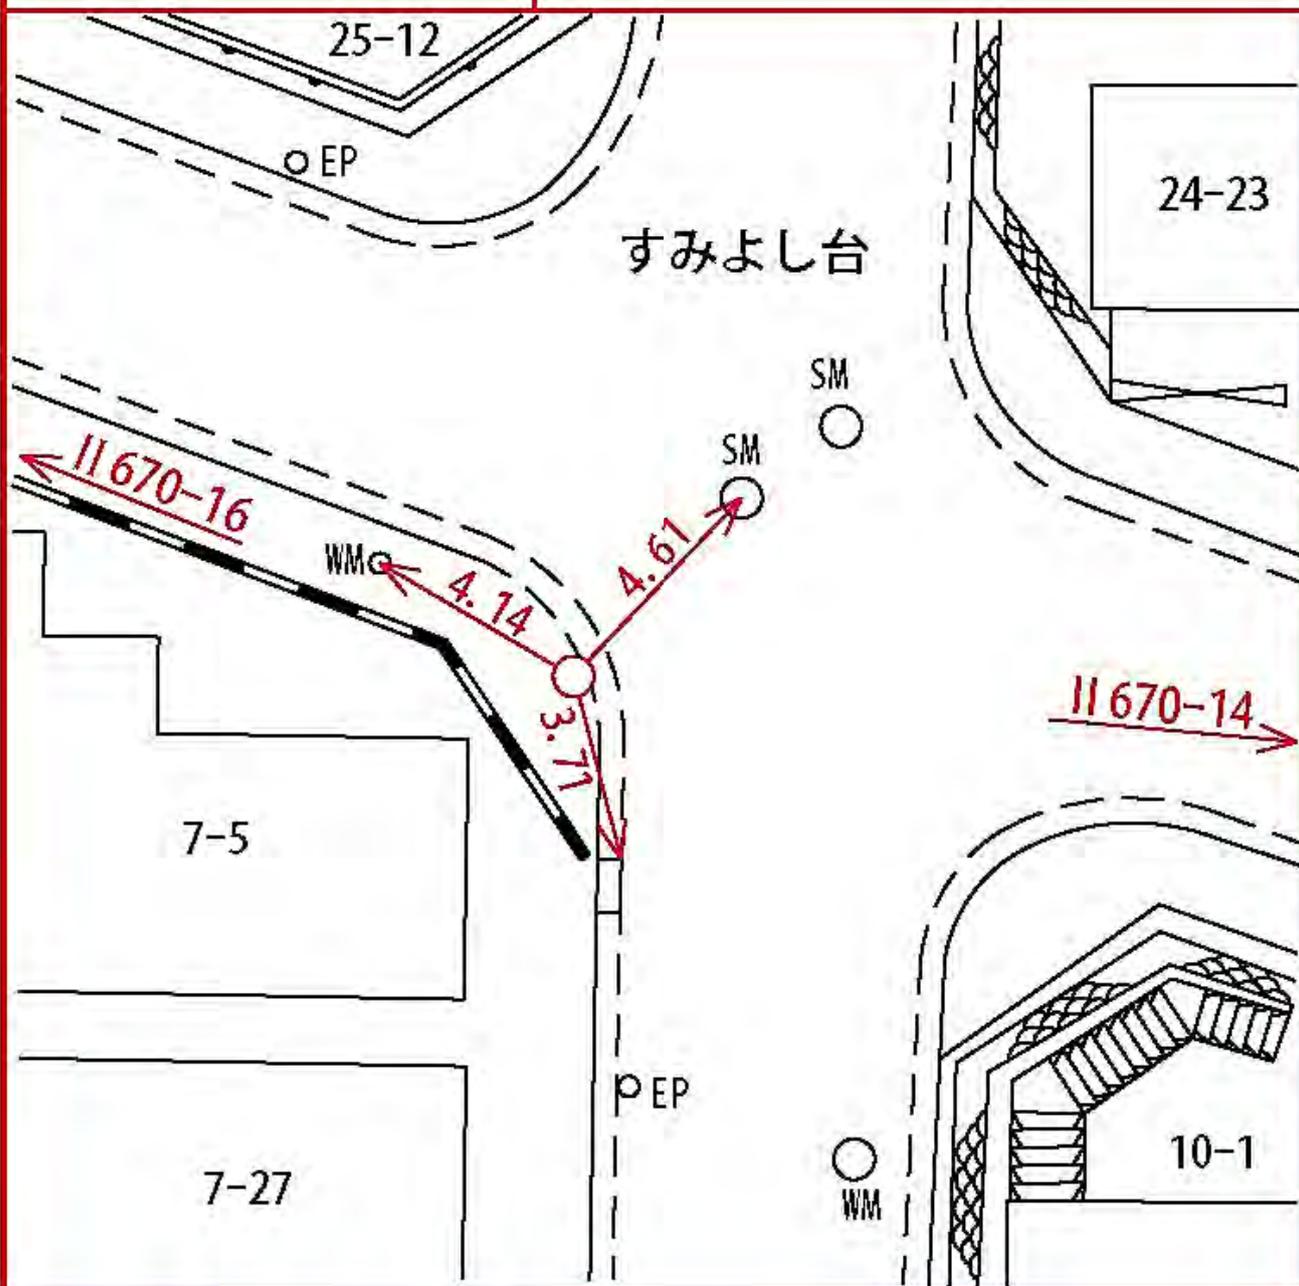

所在地

青葉区すみよし台二六一〇番地先

標識ノ種類

金属標。鋏。木杭

点番号

16


線番号

II 670

キザミ

要 図

すみよし台

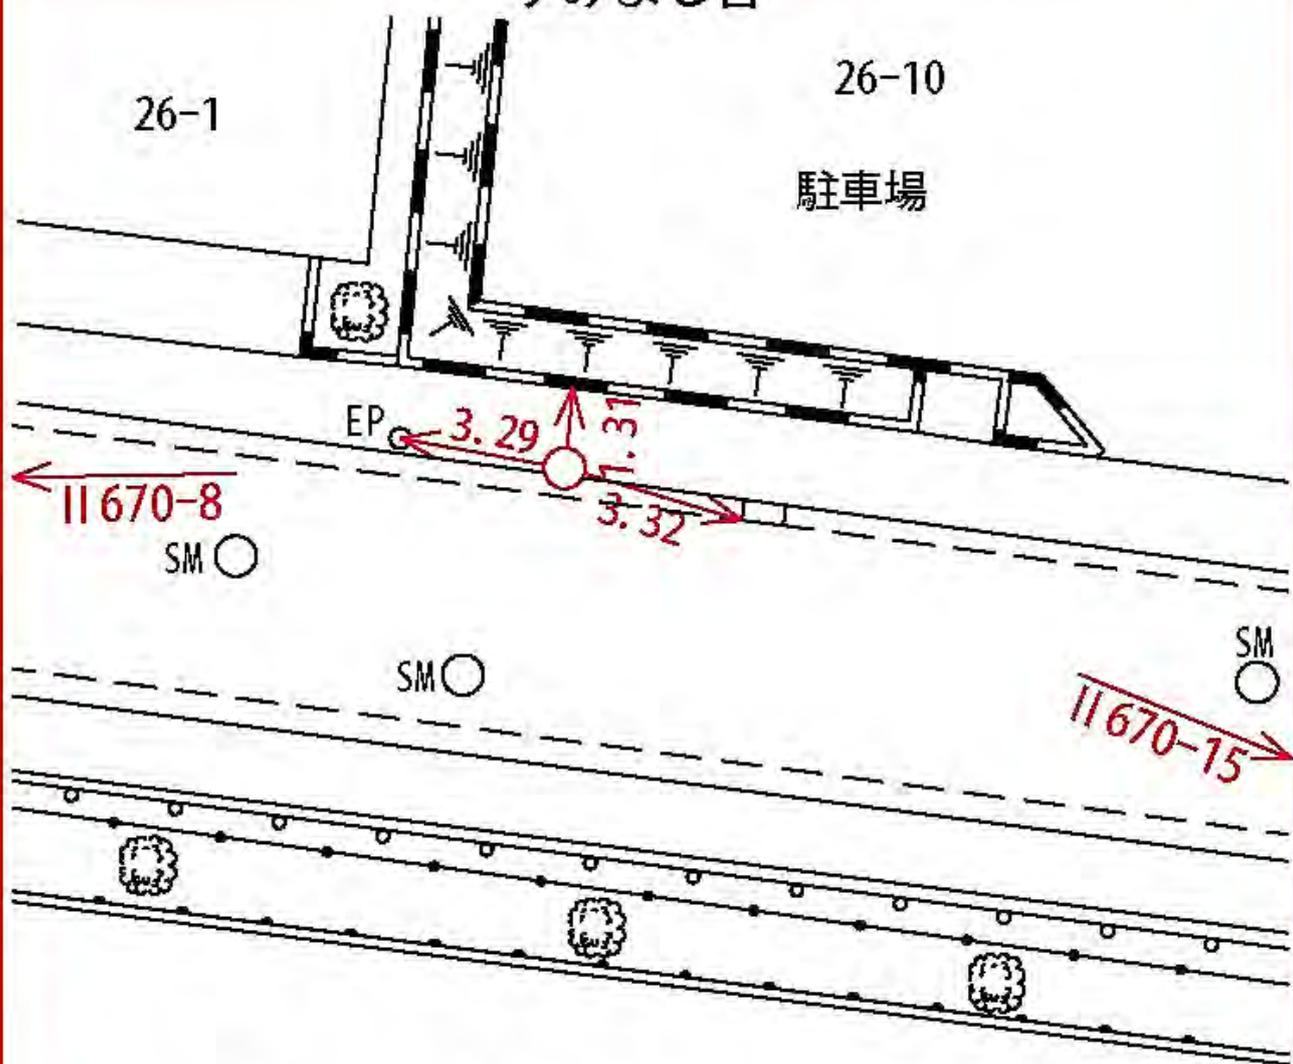

すみよし台1号雨水調整池

所在地

青葉区恩田町二一七 七番地先

標識ノ種類

金属標。鋏。木杭

キザ三

線番号

II 670

点番号

18

要 図



所在地

青葉区恩田町二〇七〇―二番地先

標識ノ種類

金属標。鋏。木杭

点番号


19

線番号

II 670

キザ三

要 図

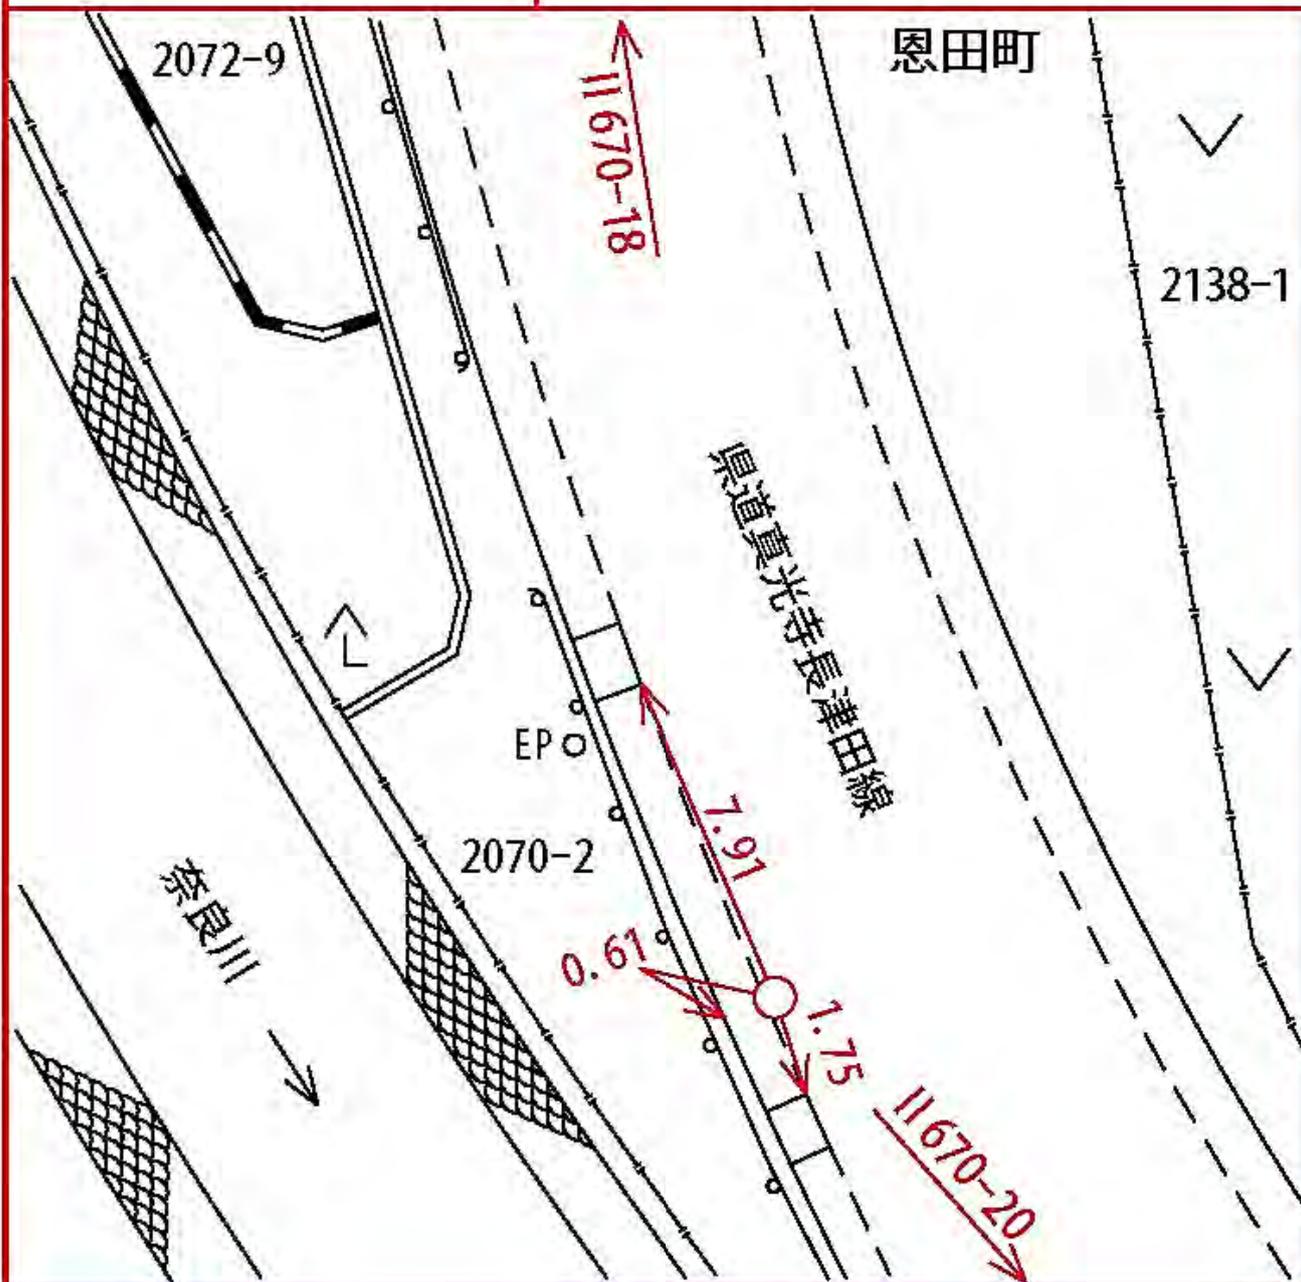

所在地

青葉区恩田町二〇四四―一 番地先

標識ノ種類

金属標。鋏。木杭

キザ三

線番号


II 670

点番号

20

要

図

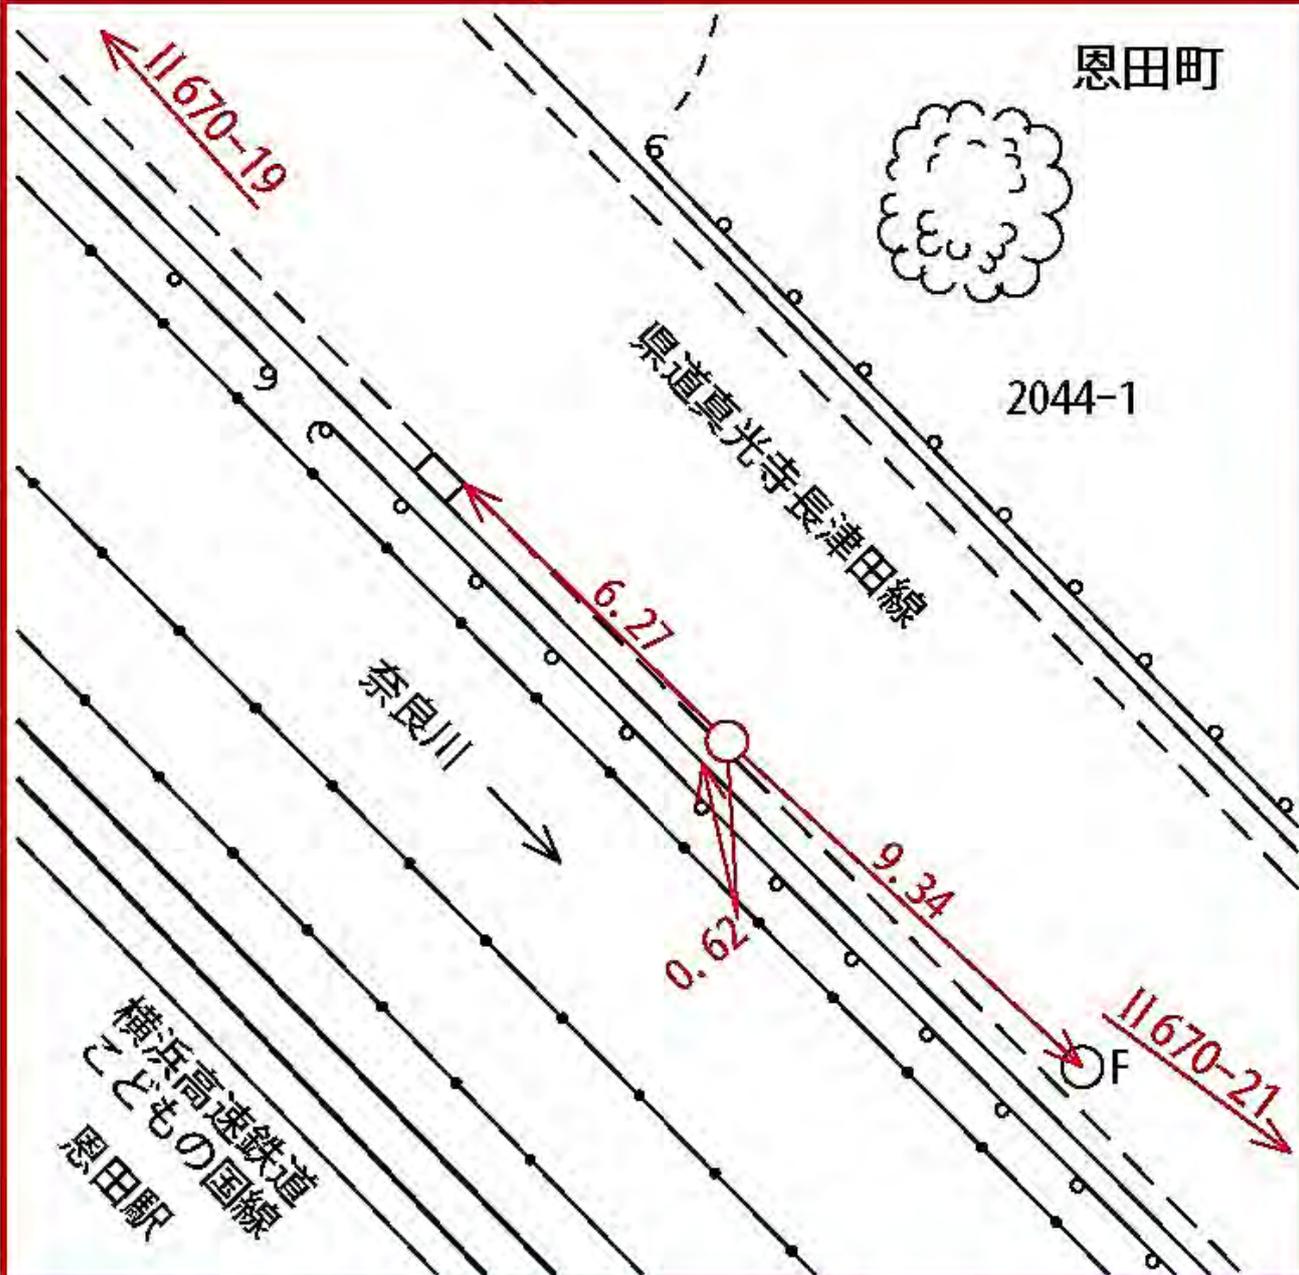

所在地

青葉区恩田町二二〇七―六番地先

標識ノ種類

金属標。鋏。木杭

点番号


21

線番号

II 670

キザミ

要 図

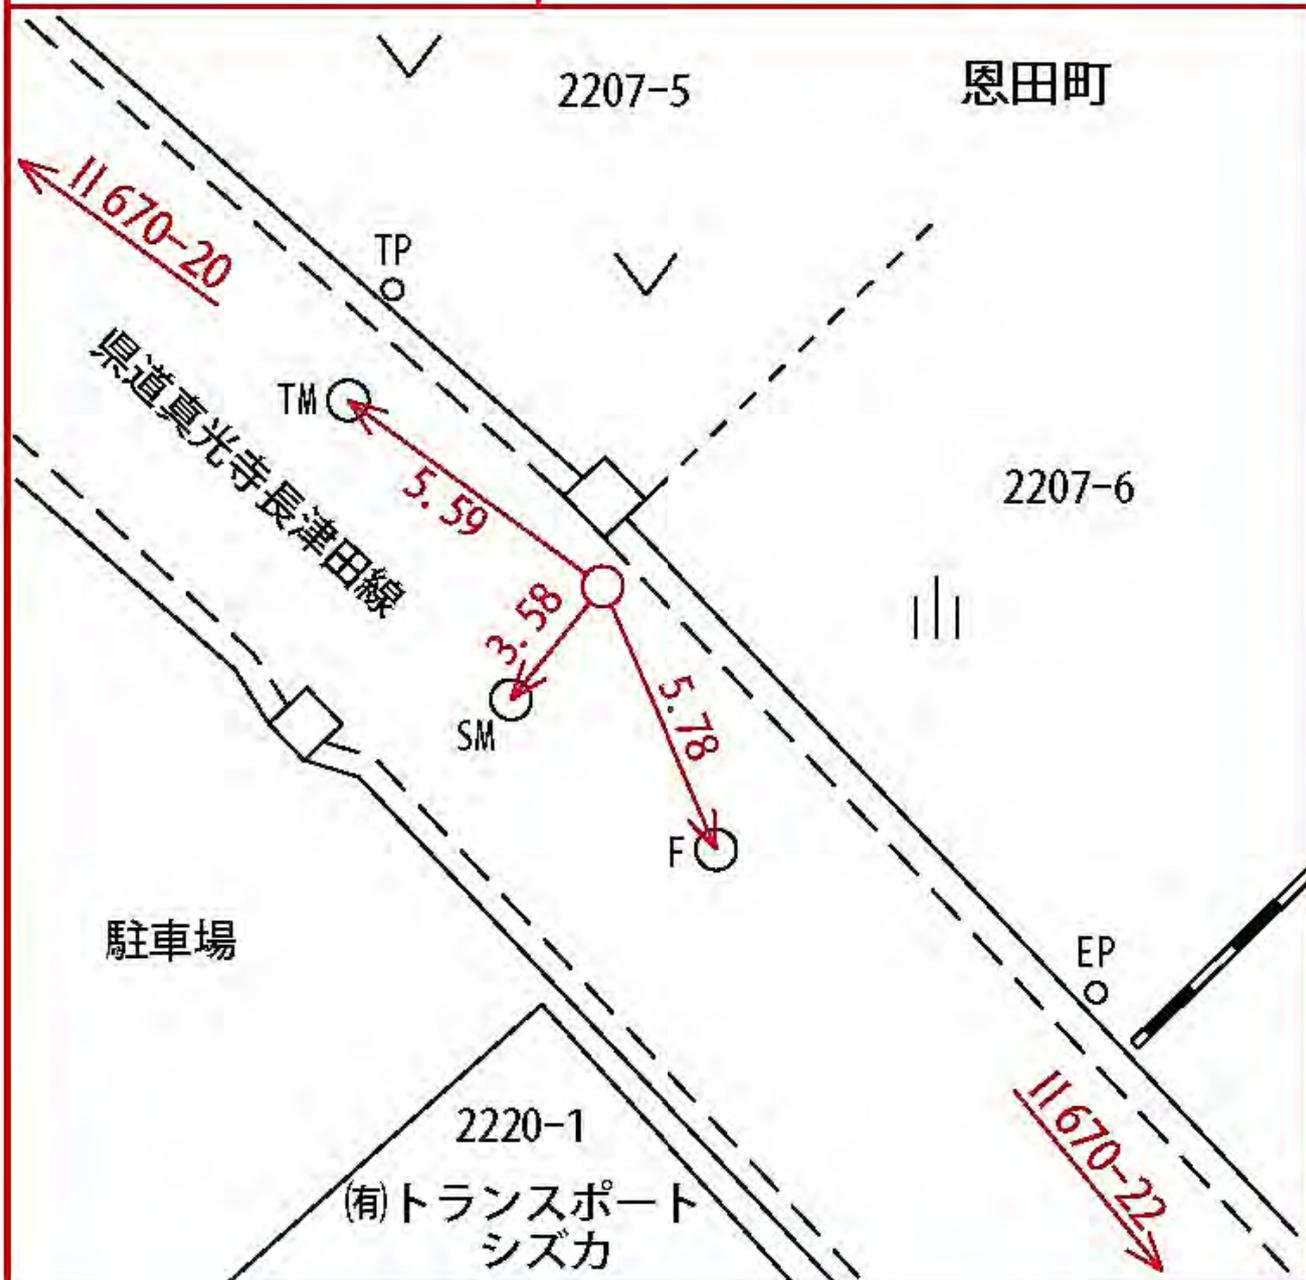

所在地

青葉区恩田町二二五二―二番地先

標識ノ種類

金属標。鋏。木杭

キザ三

点番号

22

線番号

II 670

要 図



所在地

青葉区桂台二丁目一―二番地先

標識ノ種類

金属標。鋏。木杭

点番号


24

線番号

II 670

キザミ

要 図

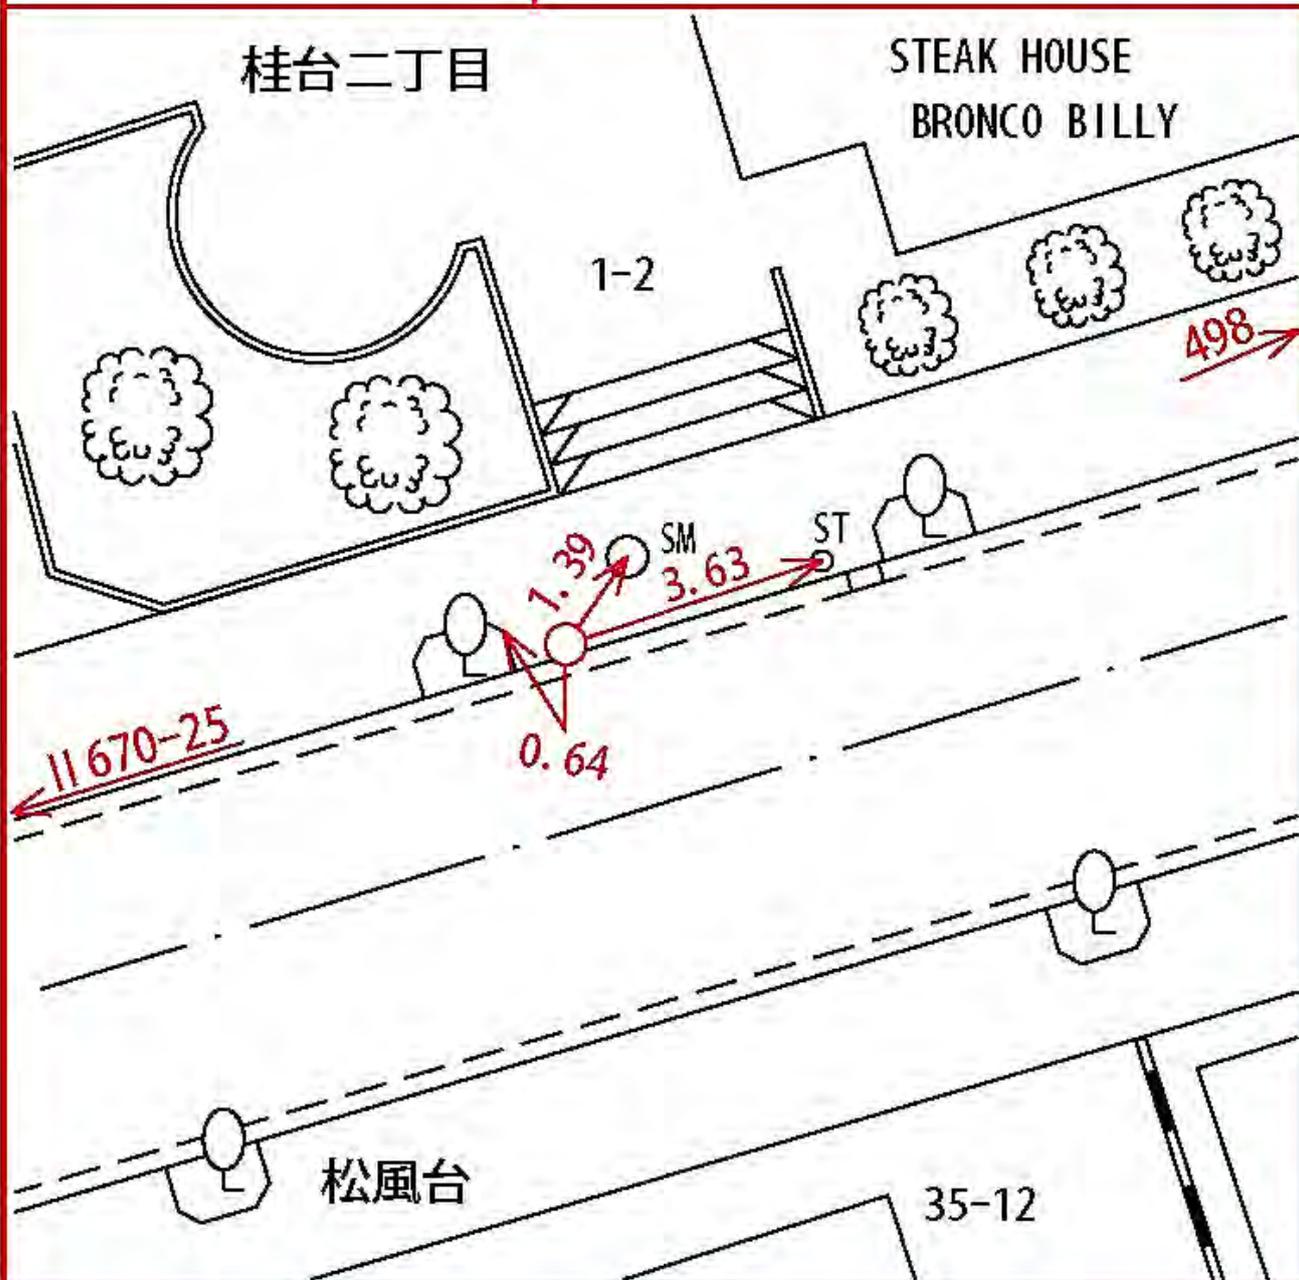

所在地

青葉区桂台二丁目四一 一番地先

標識ノ種類

金属標。鋏。木杭

キザミ

線番号

II 670

点番号


25

要 図

桂台二丁目

ハックドラッグ
桂台店

4-1

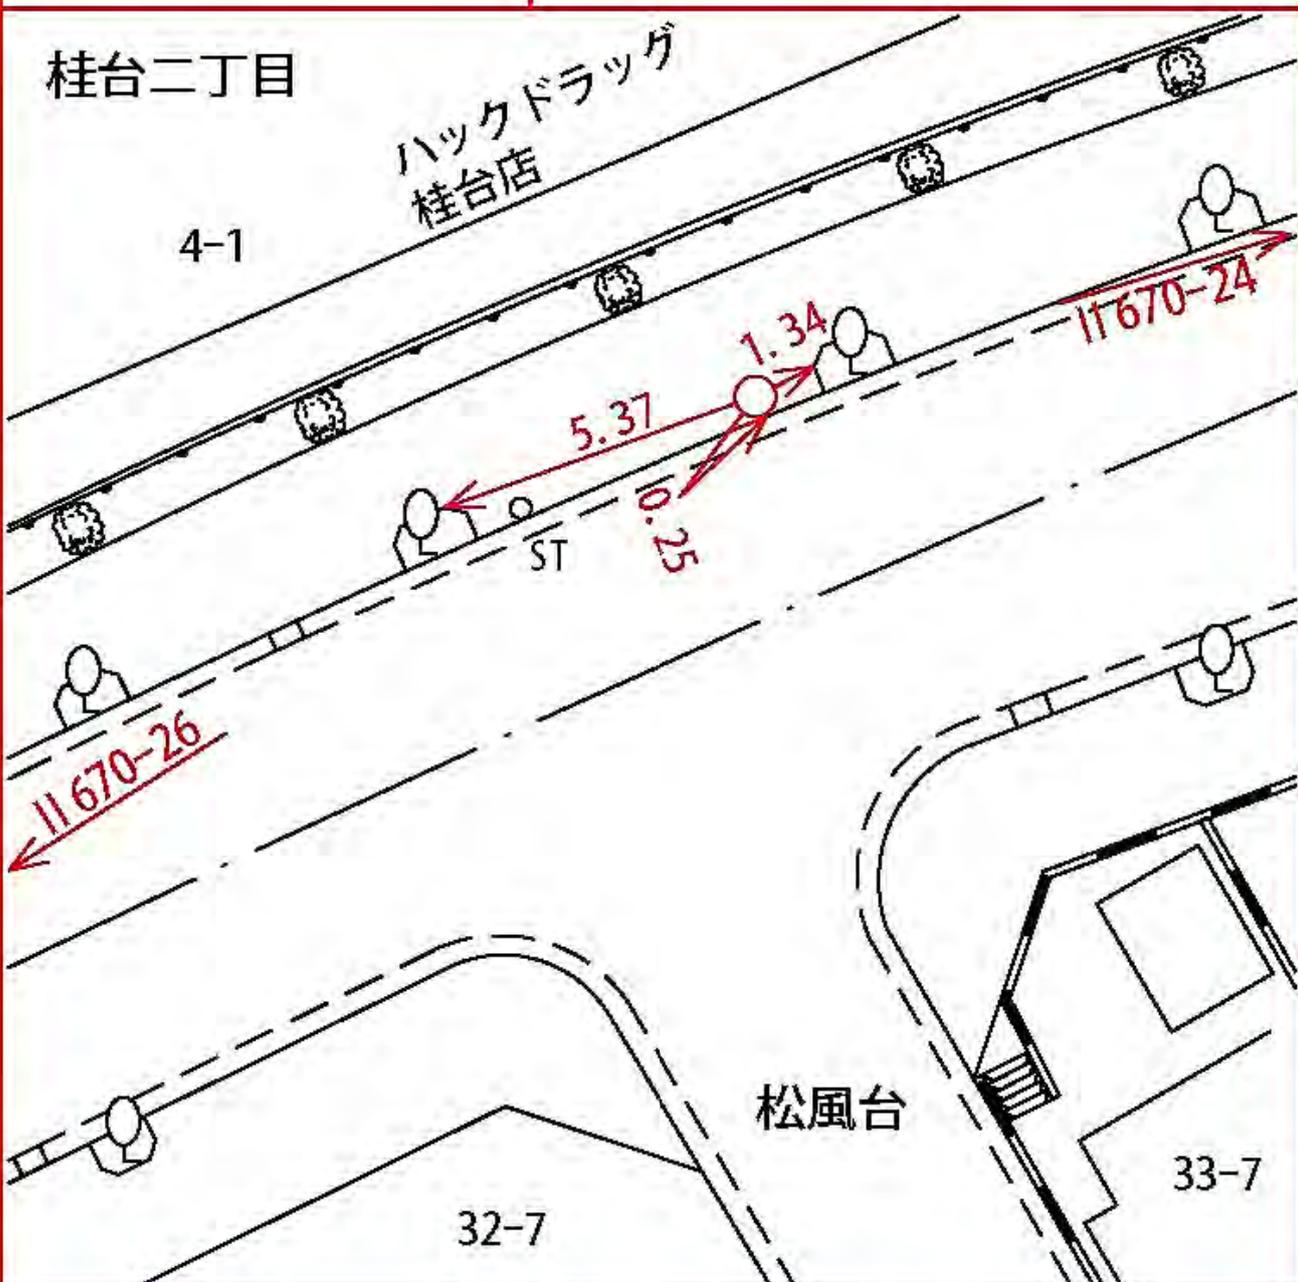

所在地

青葉区恩田町三〇二五―一 番地先

標識ノ種類

金属標。鋏。木杭

キザ三


点番号

26

線番号

II 670

要 図

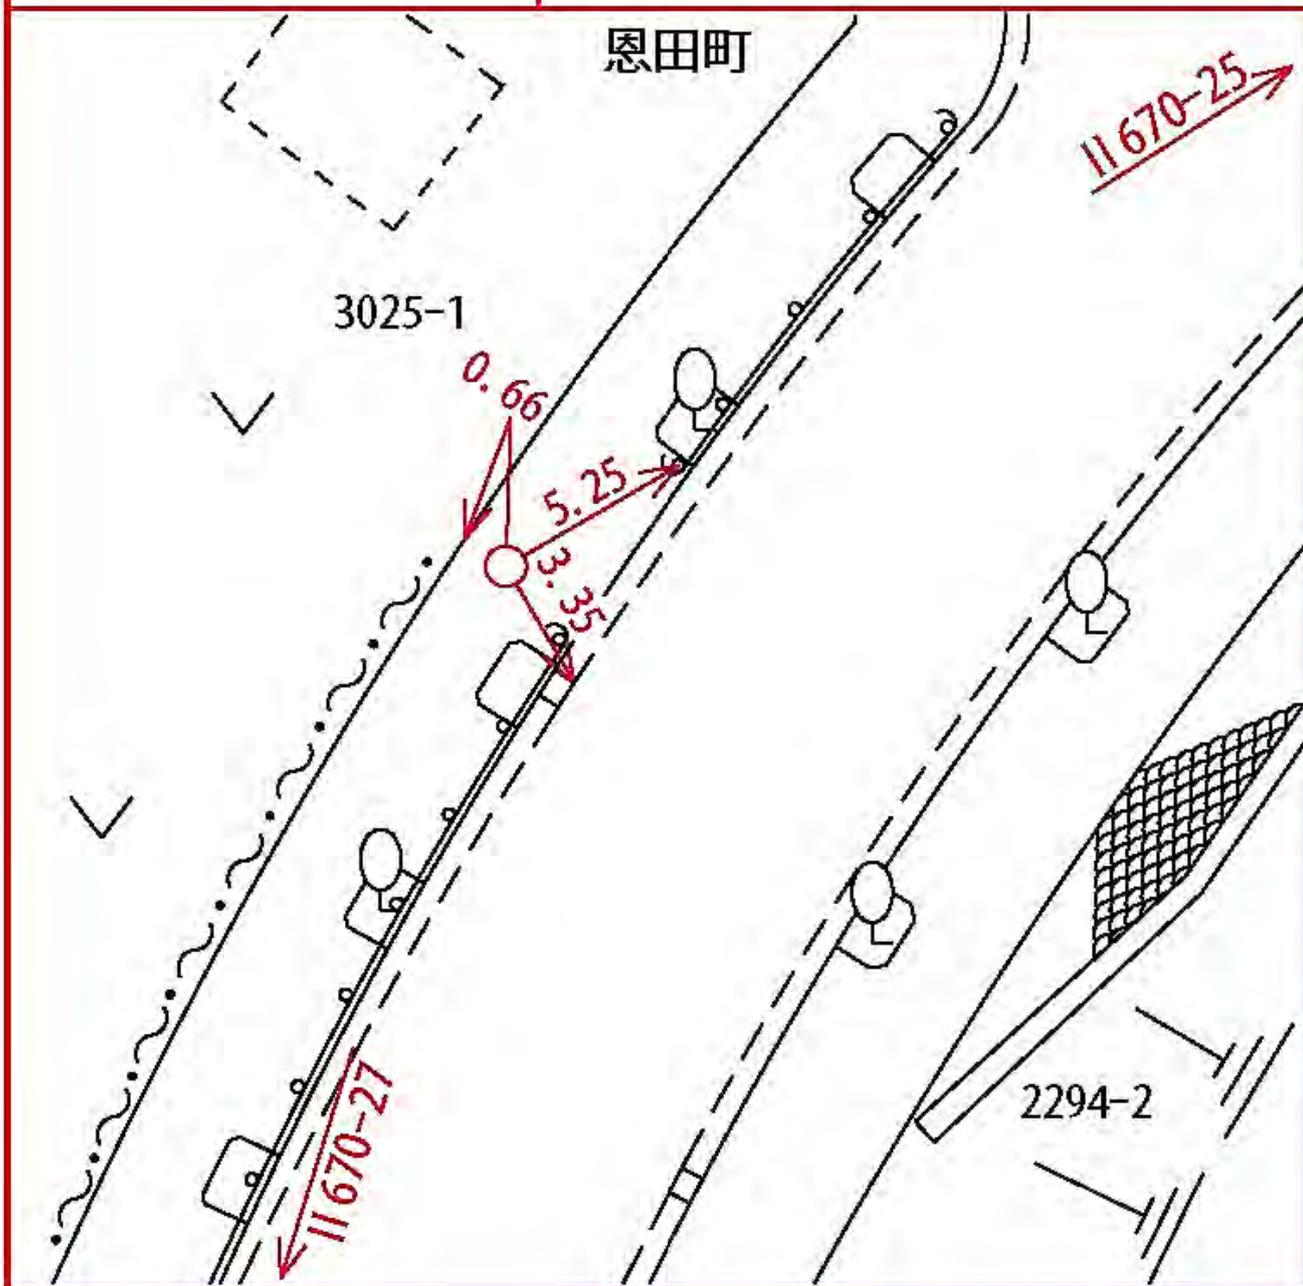

所在地

青葉区恩田町三、一四九―一番地先

標識ノ種類

金属標。鋏。木杭

点番号


27

線番号

II 670

キザ三

要 図

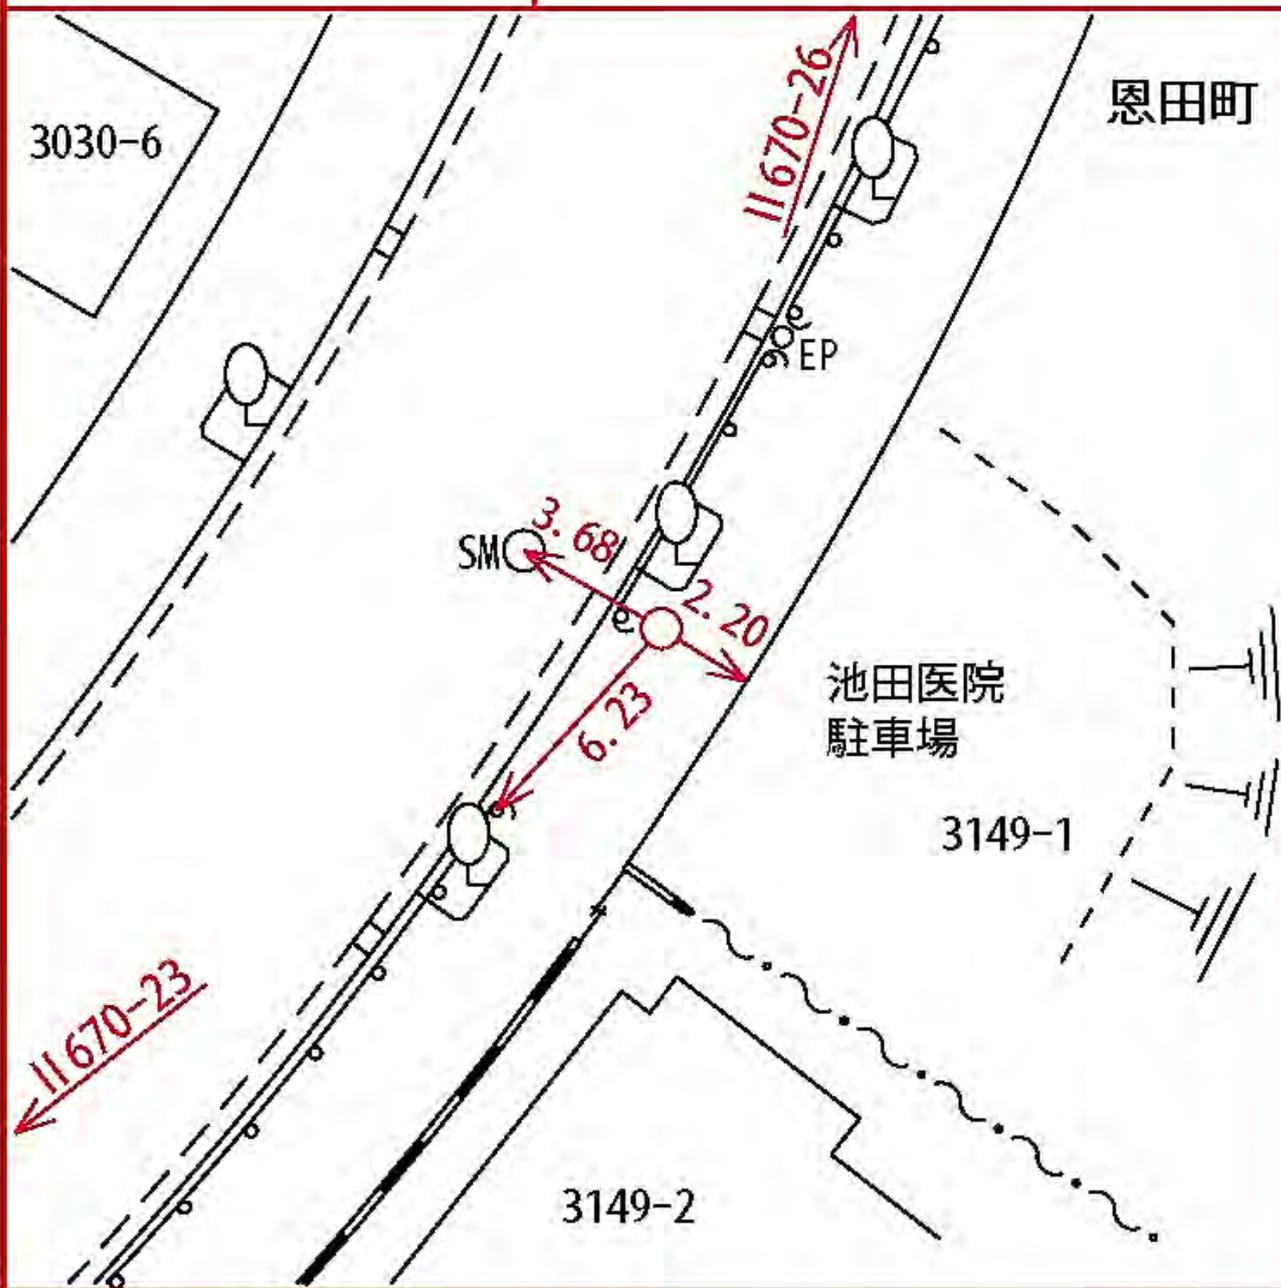

所在地

青葉区恩田町九四七 一 一番地先

標識ノ種類

金属標。鋏。木杭

点番号

28

線番号

II 670

キザミ

要 図



所在地

青葉区恩田町二九―一〇番地先

標識ノ種類

金属標。鋏。木杭

キザ三


線番号

II 670

点番号

29

要 図

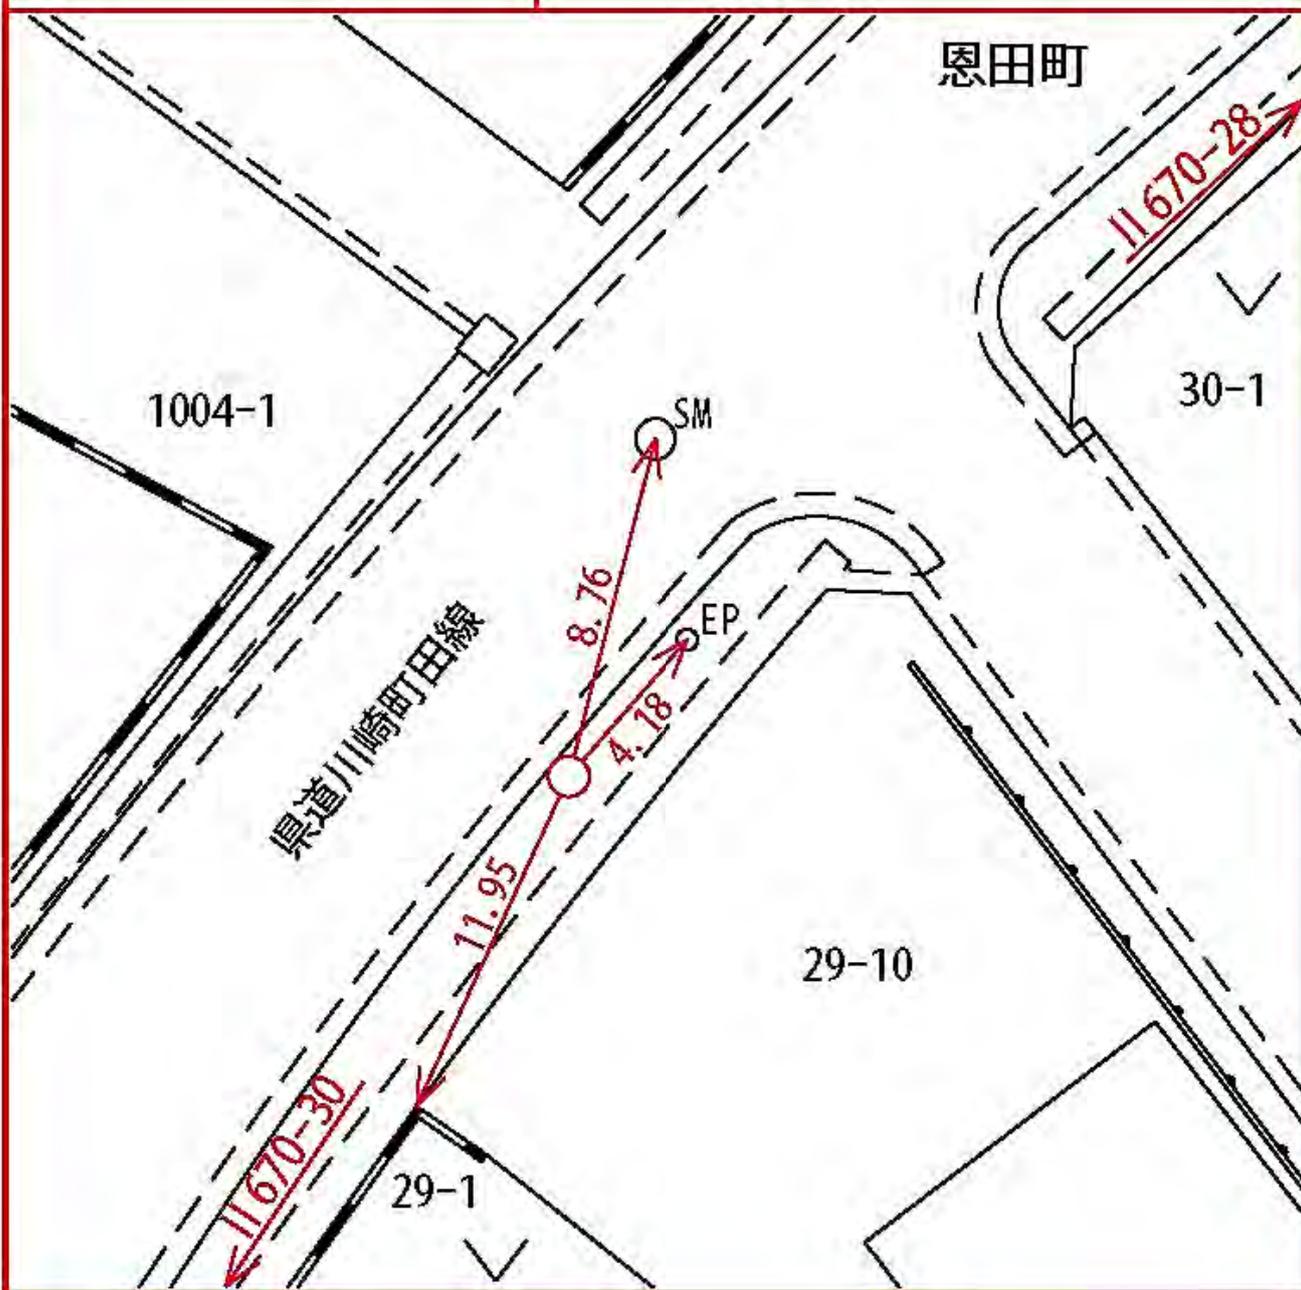

所在地

青葉区恩田町一七―六番地先

標識ノ種類

金属標。鋏。木杭

キザ三


線番号

II 670

点番号

31

要 図

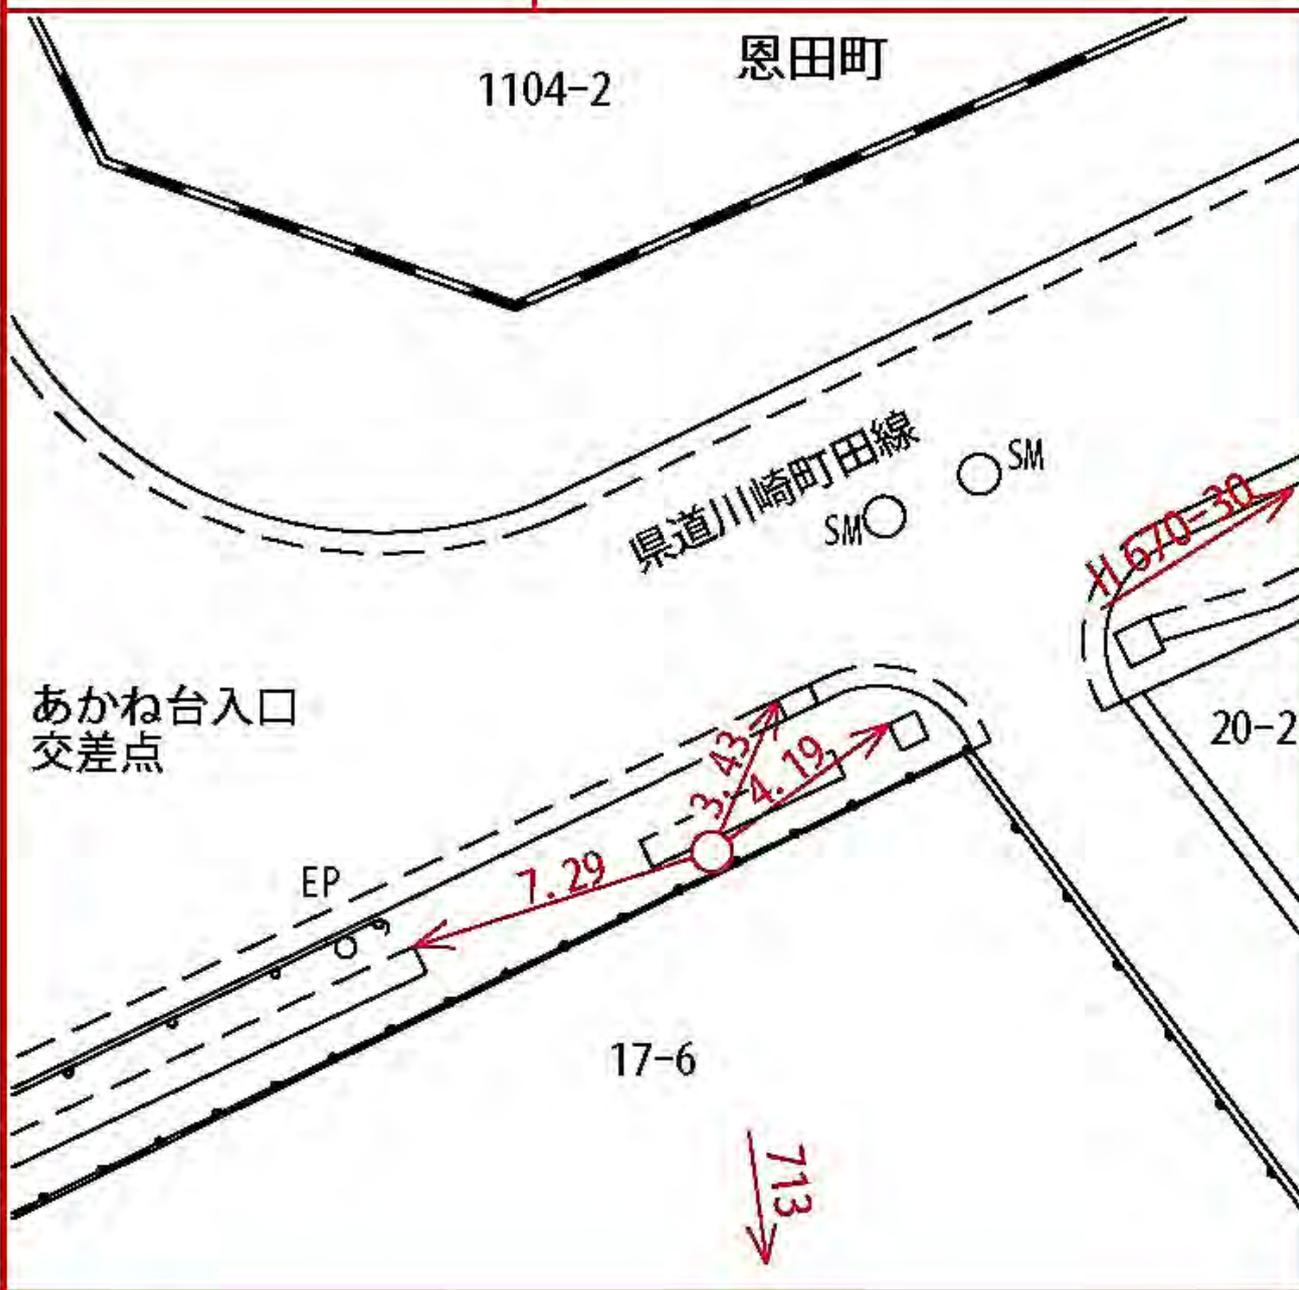


線番号	点番号	標識ノ種類	所在地
-----	-----	-------	-----

II 671	1
--------	---

金属標・鋸・木杭
キザミ

要 図

緑区白山四丁目七十一番地先

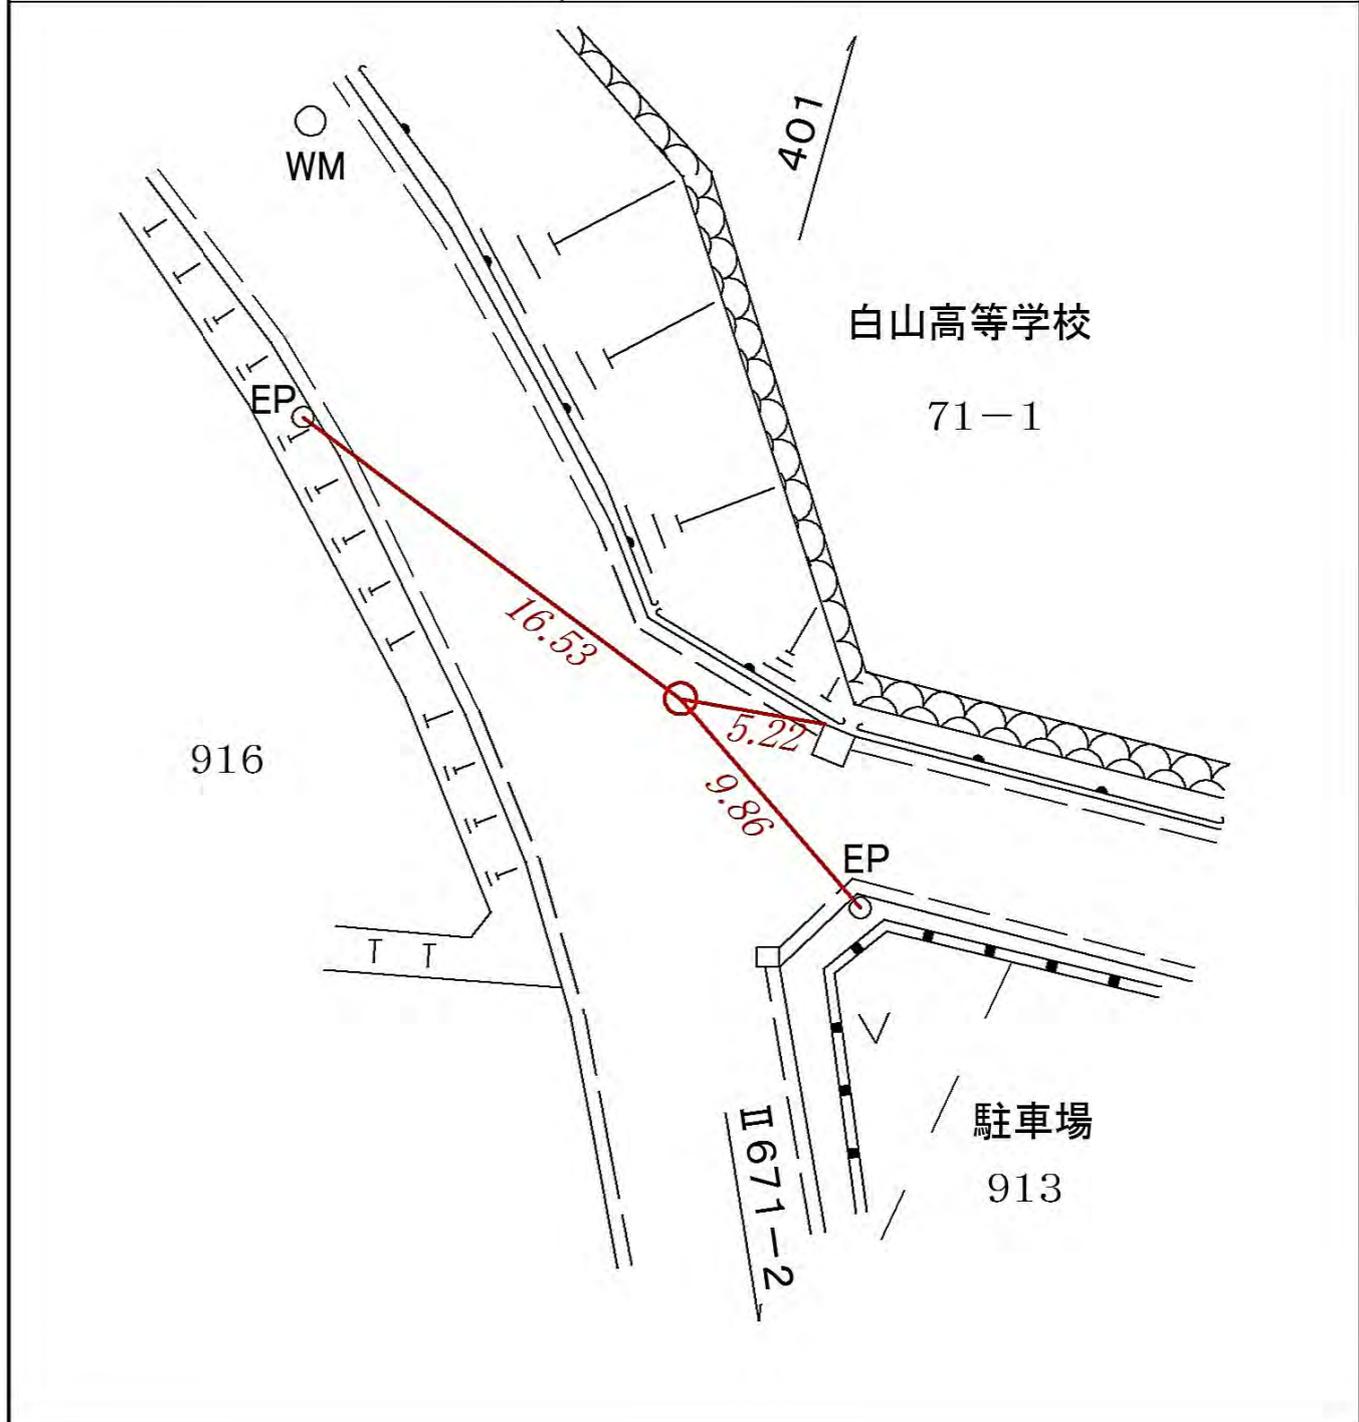


線番号	点番号	標識ノ種類	所在地
-----	-----	-------	-----

II 671	2
--------	---

金属標・鋸・木杭
キザミ

要 図

旭区白根町八二番地先

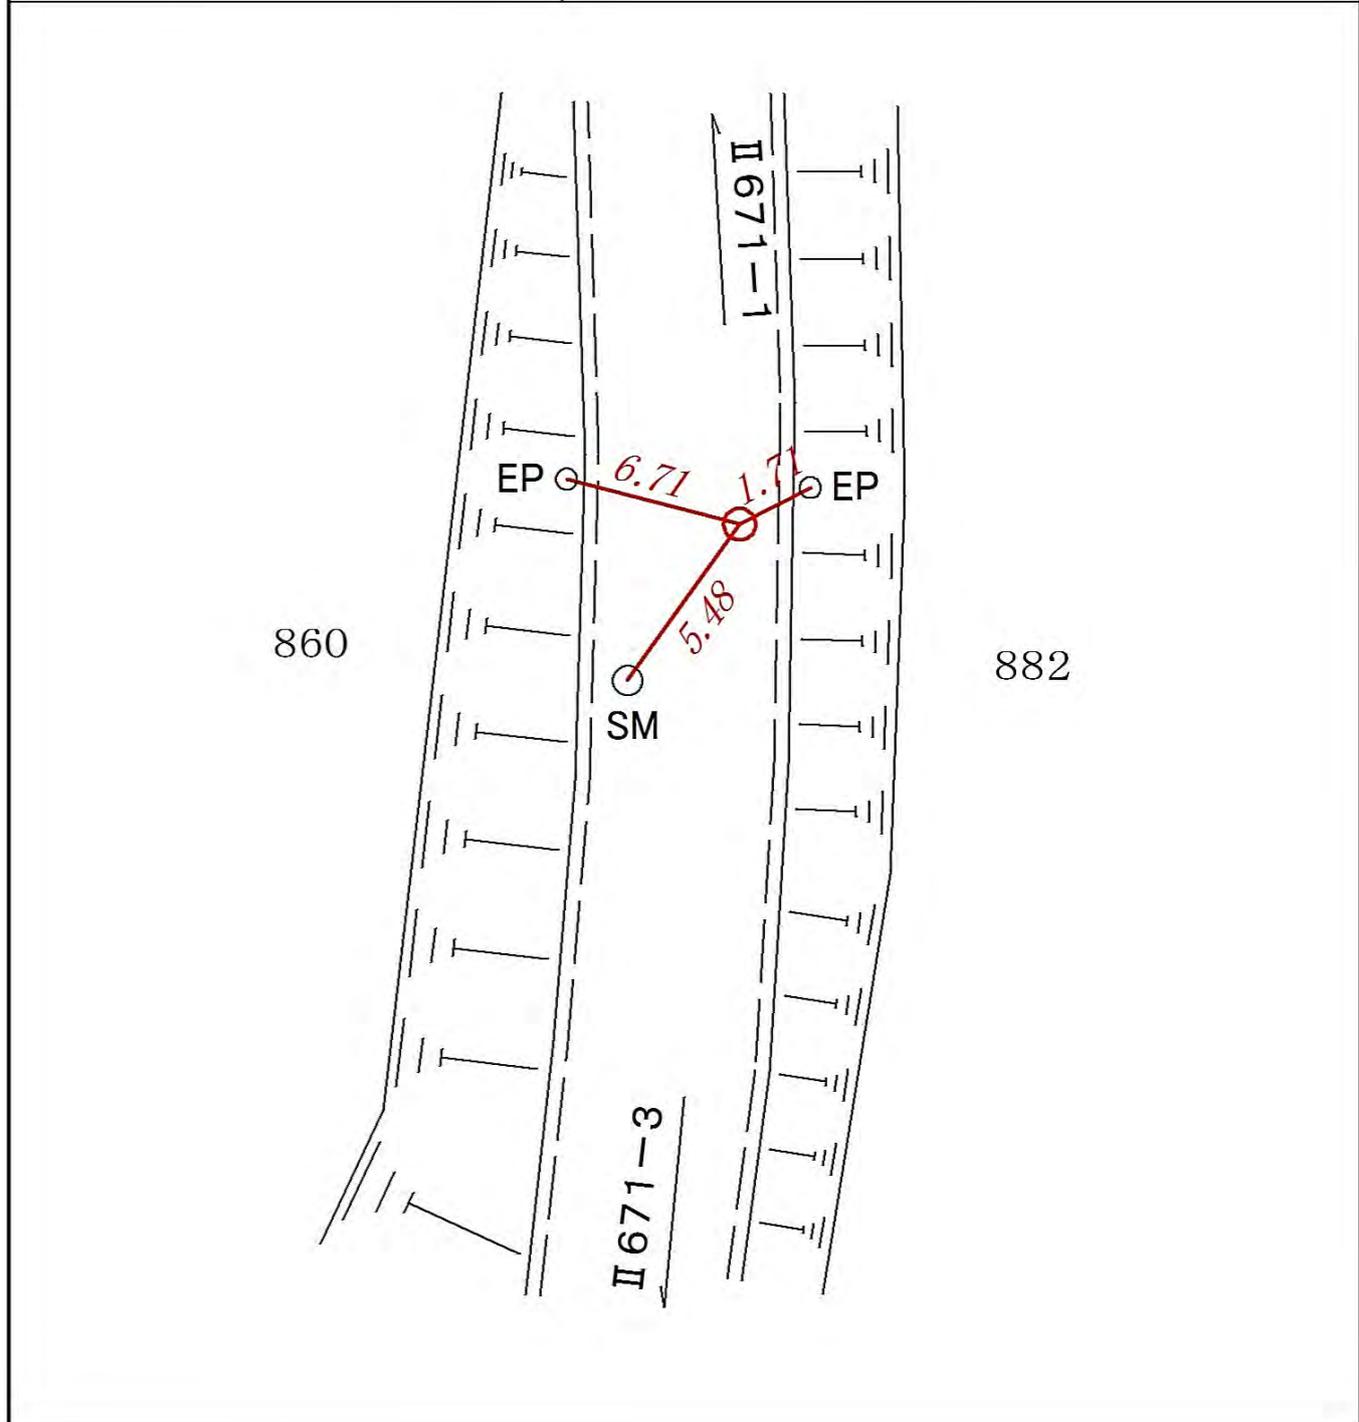


線番号	点番号	標識ノ種類	所在地
-----	-----	-------	-----

II 671	3
--------	---


金属標・鋸・木杭
キザミ

要 図

保土ヶ谷区上菅田町一七二三―一 番地先

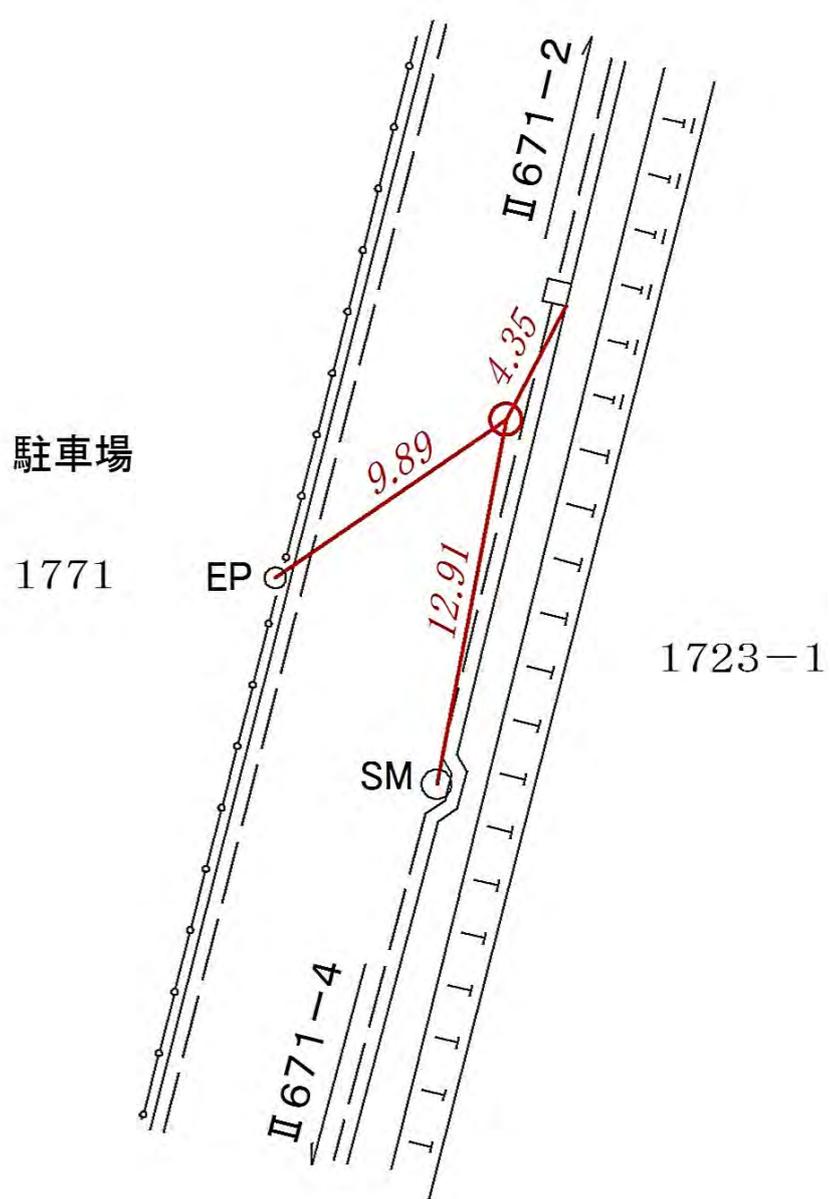

線番号	点番号	標識ノ種類	所在地
II 671	4	<div style="border: 2px solid red; border-radius: 50%; width: 60px; height: 60px; display: flex; align-items: center; justify-content: center; margin: 0 auto;"> 金属標 </div> ・ 鋌 ・ 木杭 キザミ	保土ヶ谷区新井町四〇七番地先
要 図			

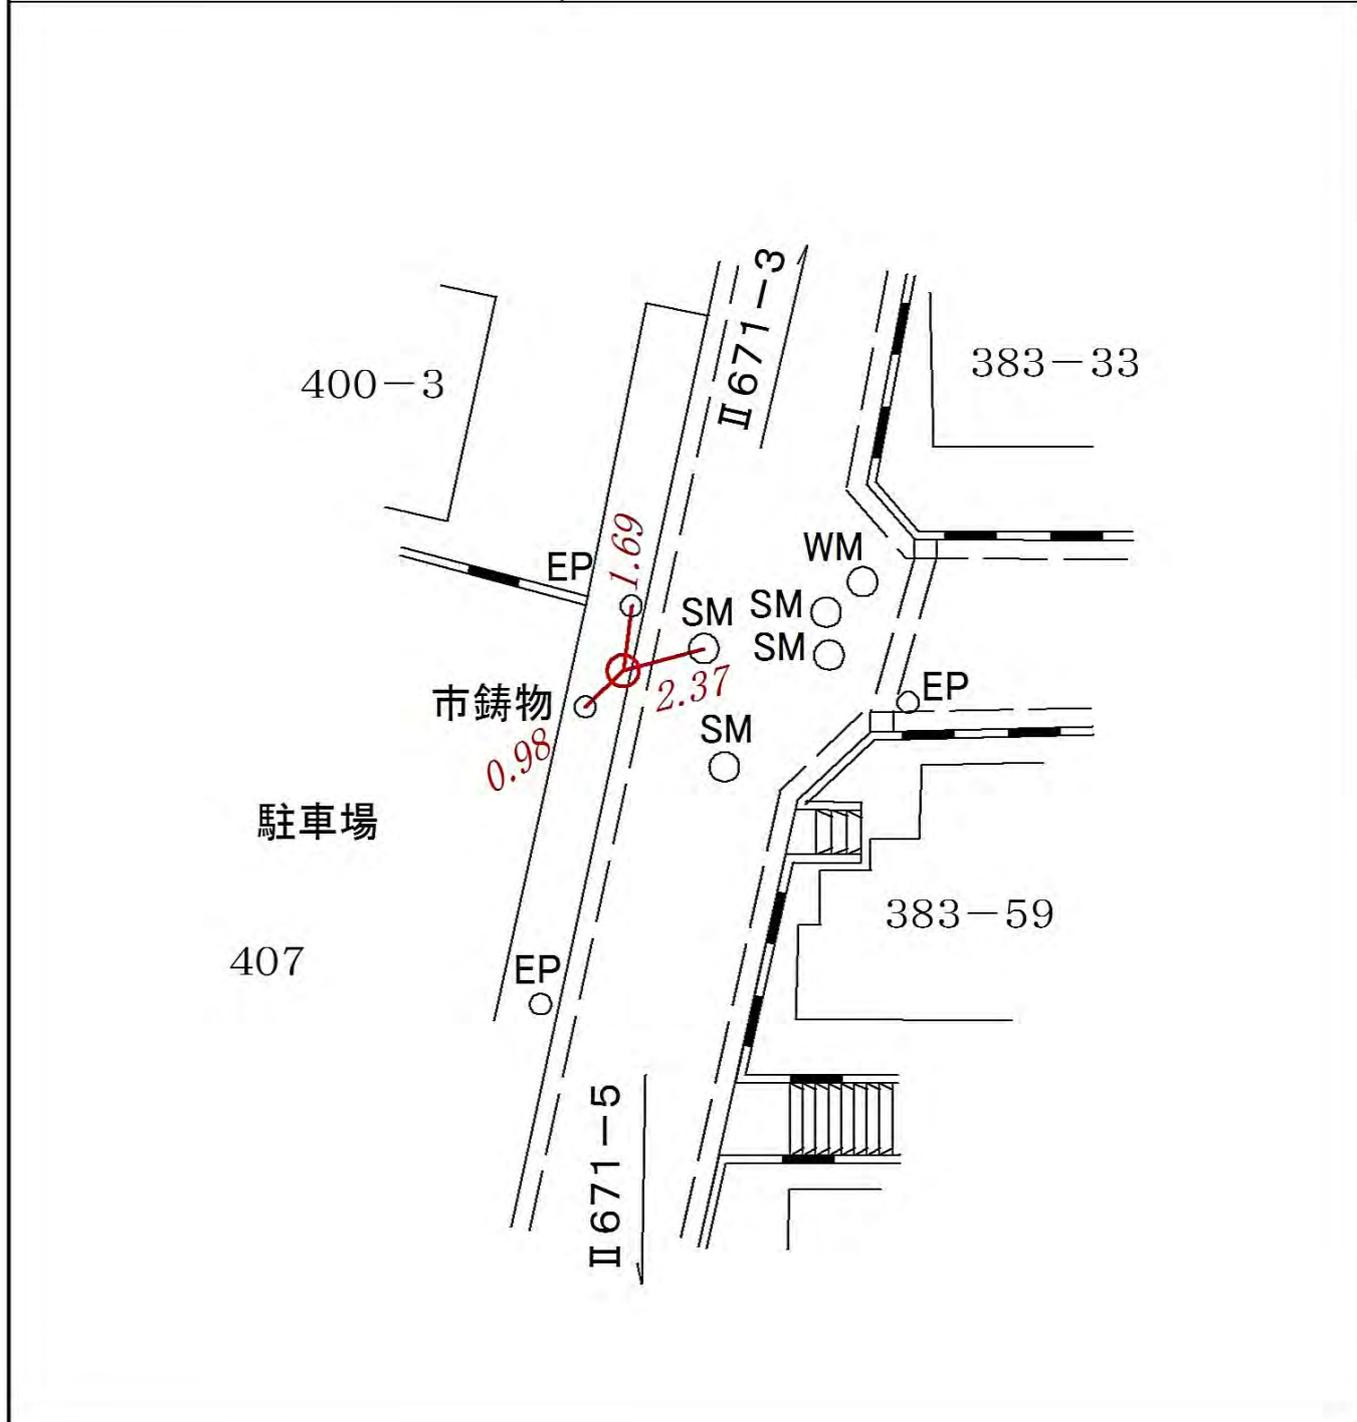


線番号	点番号	標識ノ種類	所在地
-----	-----	-------	-----

II 671	5
--------	---


金属標・鋸・木杭
 キザミ

要 図

保土ヶ谷区新井町四〇九―一 番地先

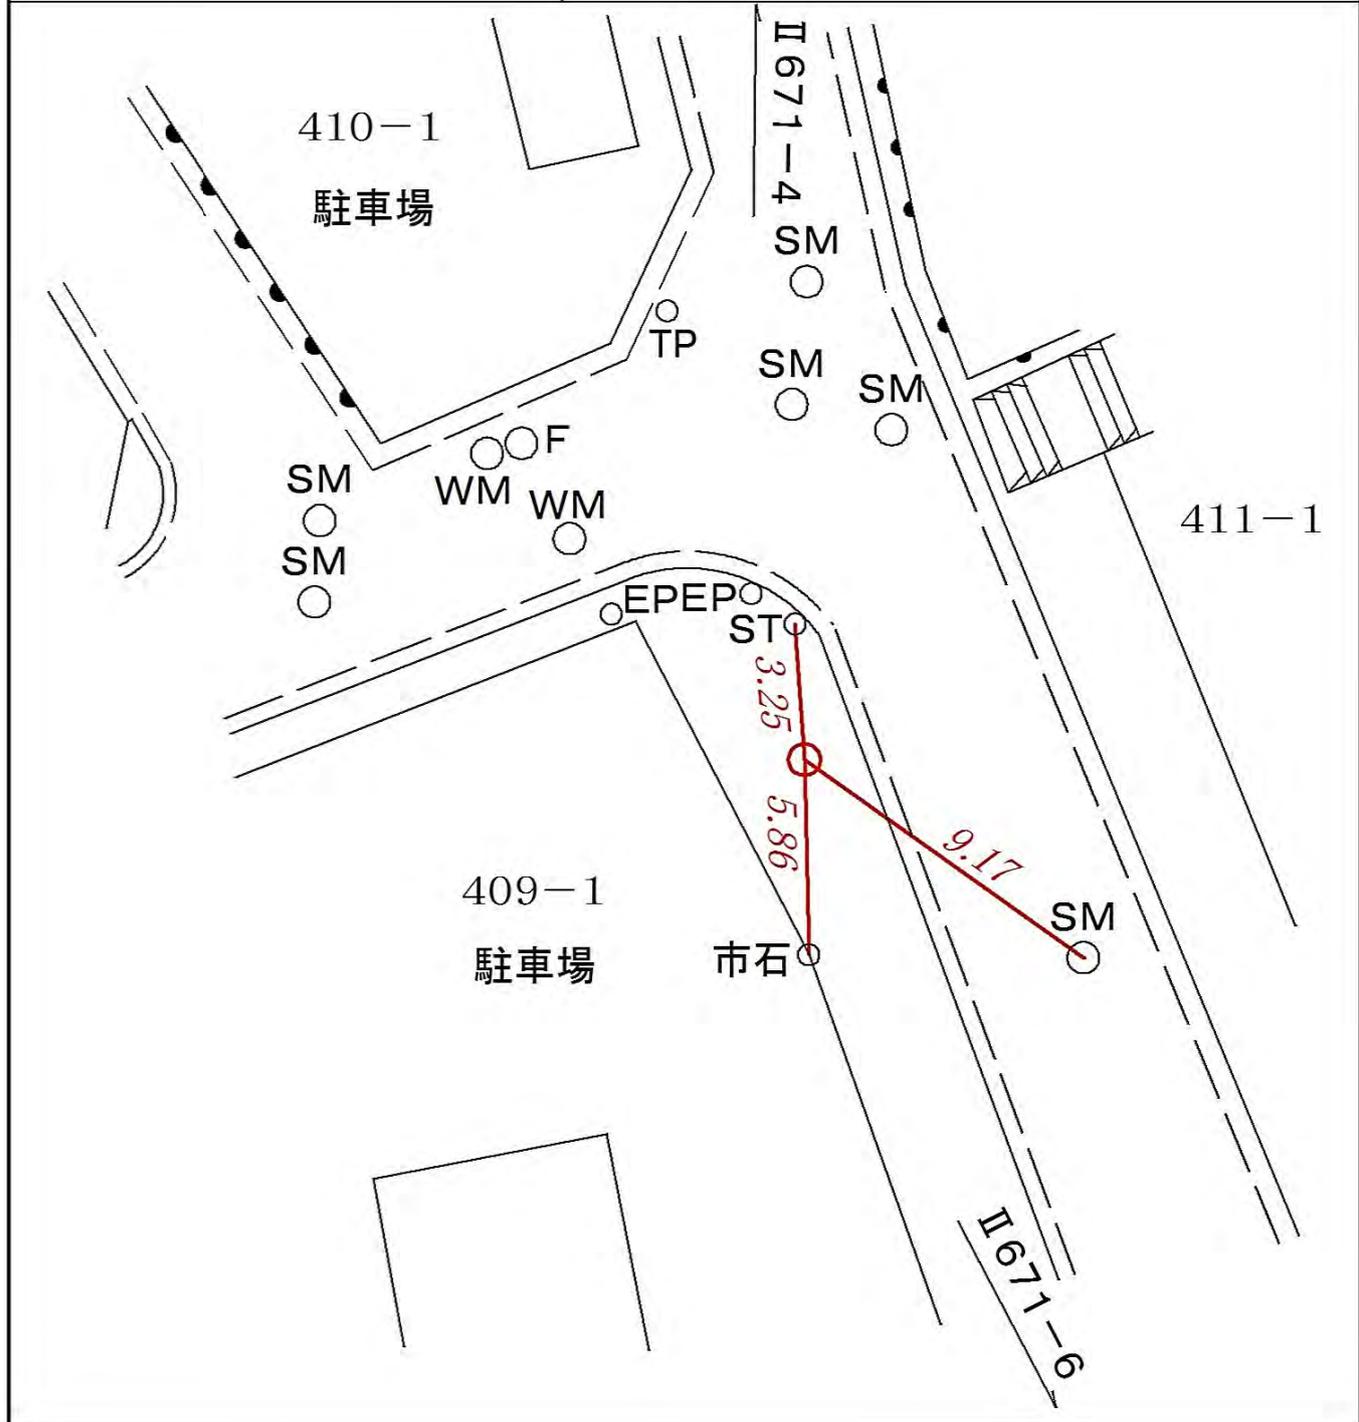

線番号	点番号	標識ノ種類	所在地
II 671	6	<div style="border: 2px solid red; border-radius: 50%; width: 60px; height: 60px; display: flex; align-items: center; justify-content: center; margin: 0 auto;"> 金属標 </div> ・ 鋸 ・ 木杭 キザミ	保土ヶ谷区新井町四五五―五番地先
要 図			

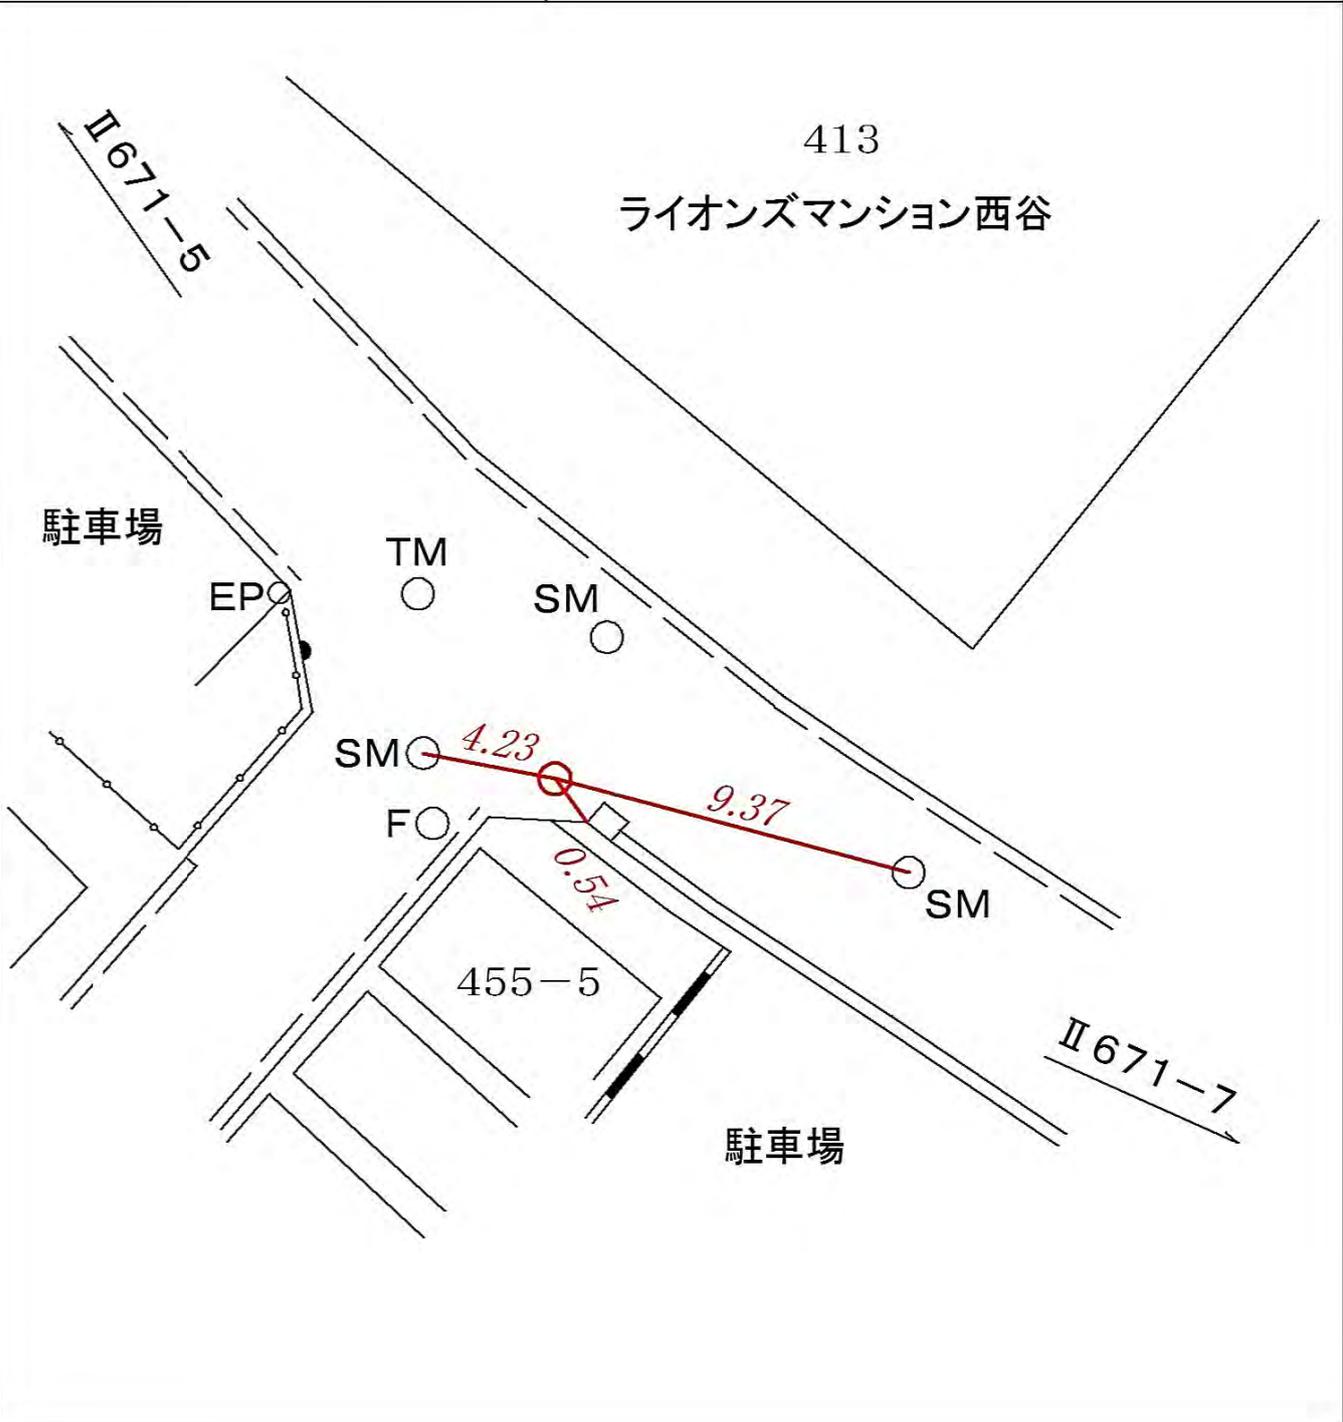


線番号	点番号	標識ノ種類	所在地
-----	-----	-------	-----

II 671	7
--------	---

金属標・鋸・木杭
 キザミ

要 図

保土ヶ谷区新井町三七八一番地先

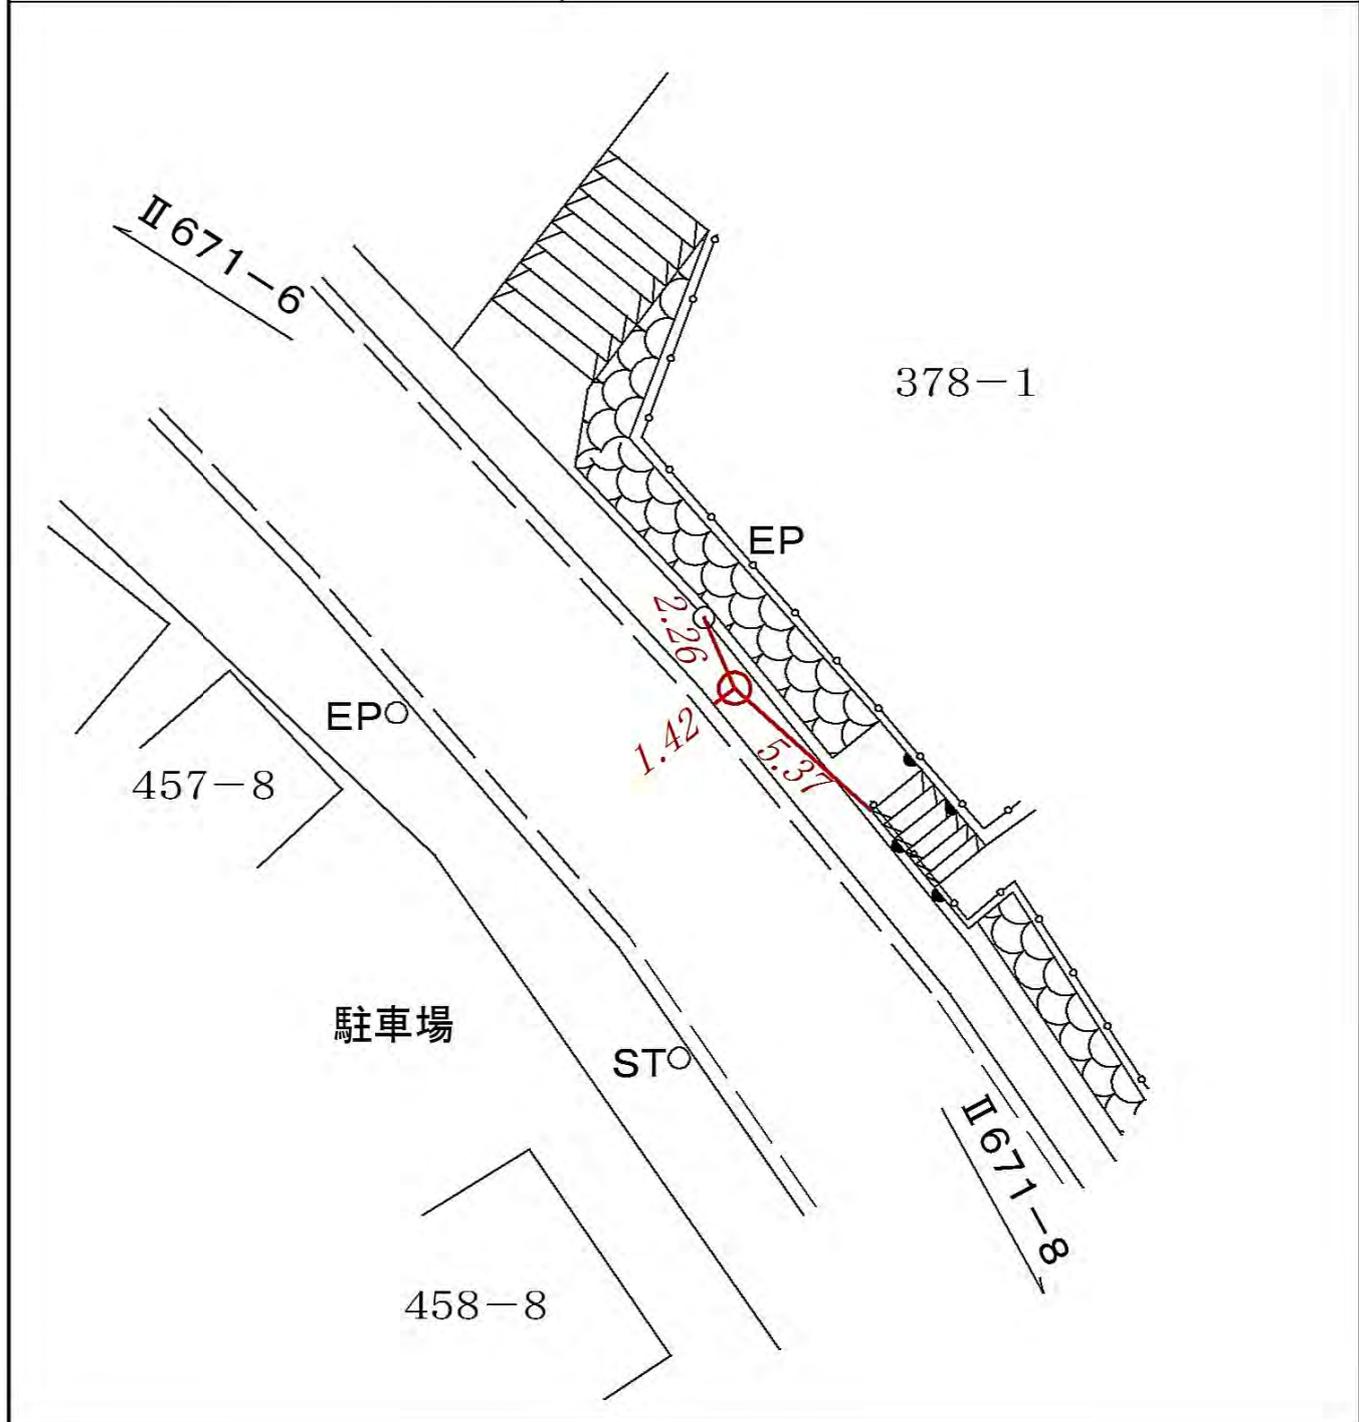

線番号	点番号	標識ノ種類	所在地
-----	-----	-------	-----

II 671	8
--------	---

金属標・鋸・木杭
 キザミ

要 図

保土ヶ谷区新井町四六三番地先




線番号	点番号	標識ノ種類	所在地
-----	-----	-------	-----

II 671	9
--------	---

金属標・鋸・木杭
キザミ

要 図

旭区白根八丁目一―一九番地先

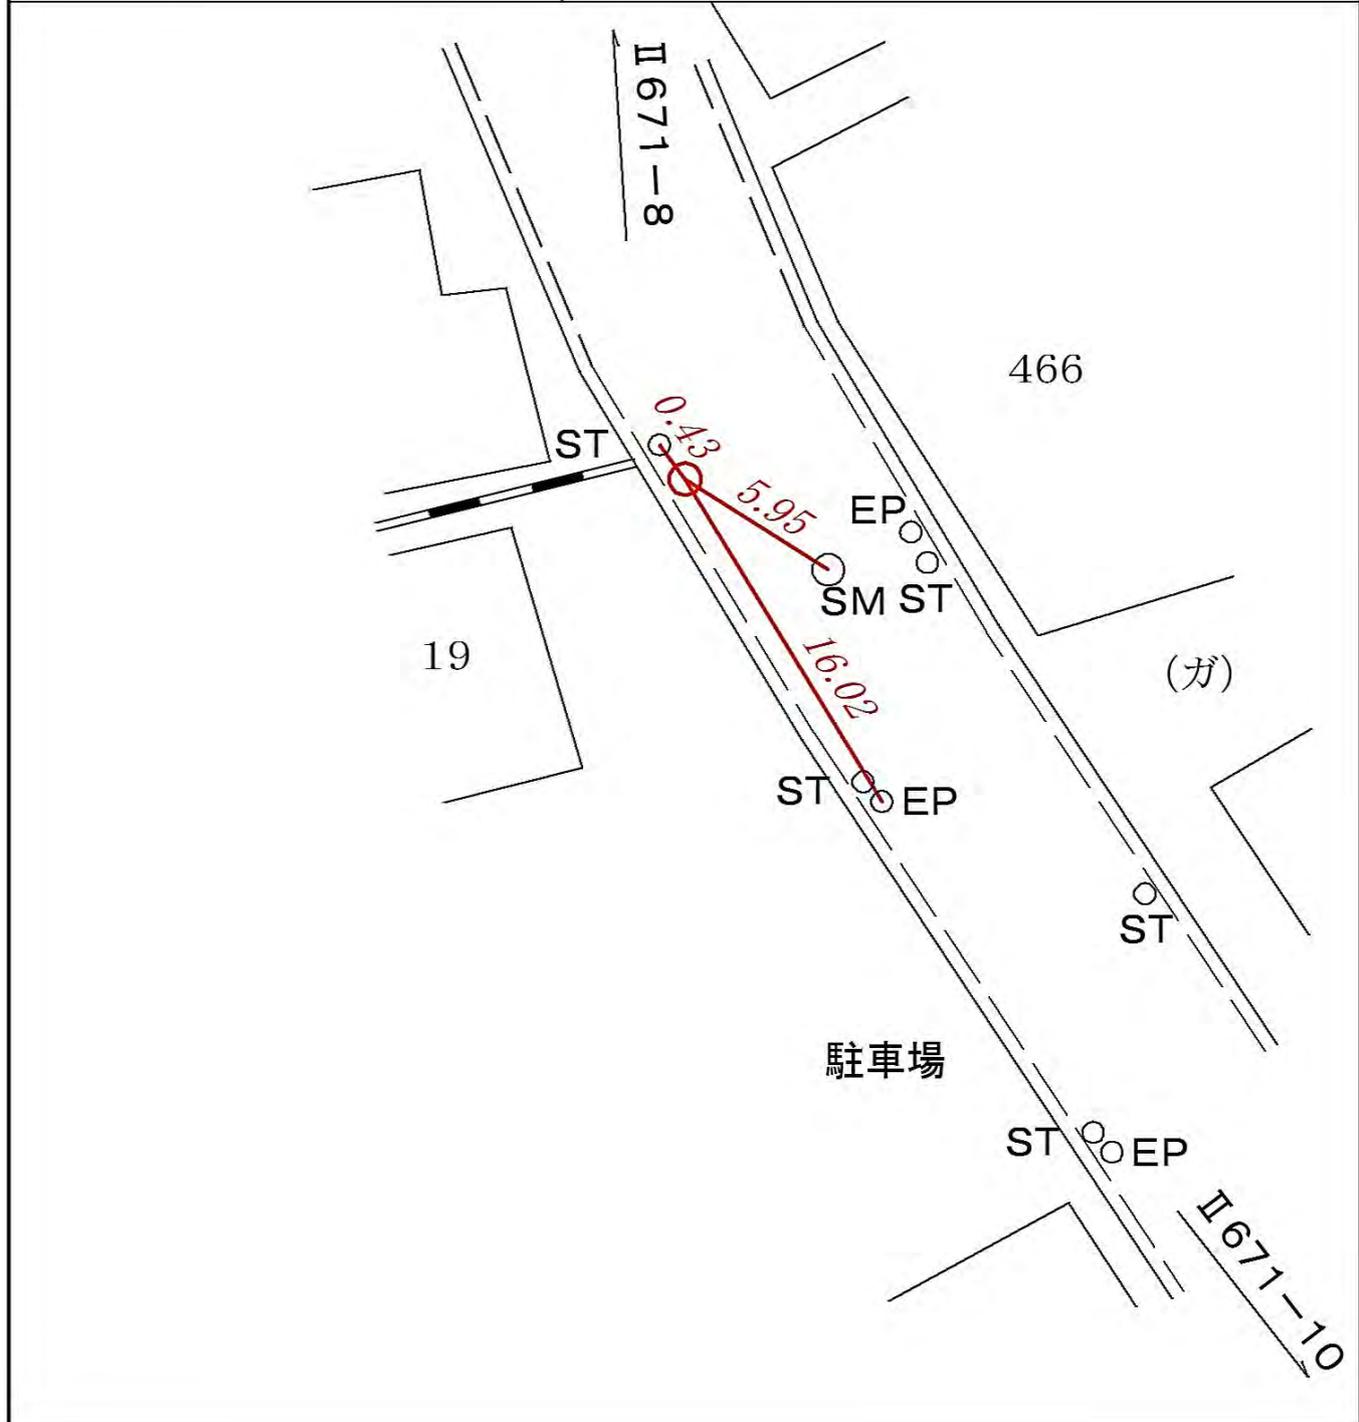


線番号	点番号	標識ノ種類	所在地
-----	-----	-------	-----

II 671 10

金属標・鋸・木杭
キザミ

保土ヶ谷区新井町四六七―一 番地先

要 図

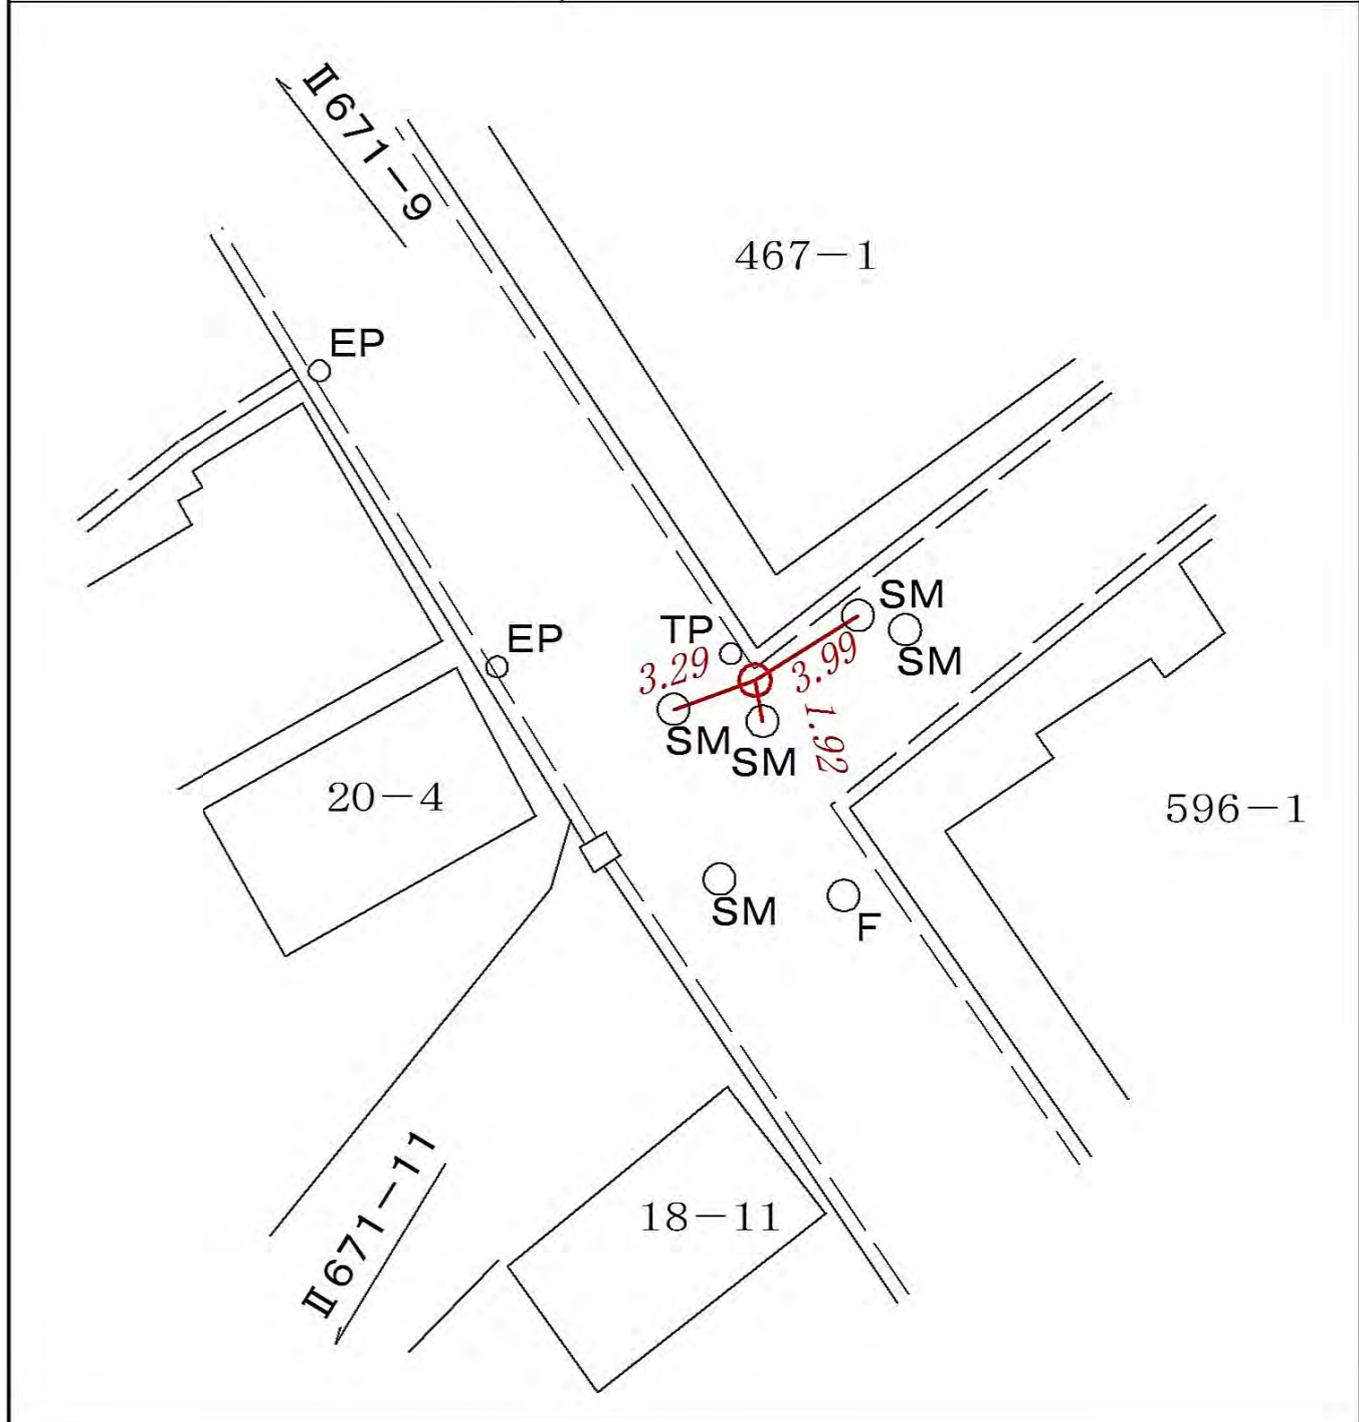

線
番
号

点
番
号

標 識 ノ 種 類

所 在 地

Ⅱ 6 7 1


1 1

金属標・鋸・木杭

キザミ

要 図

旭区白根七丁目一八―二番地先

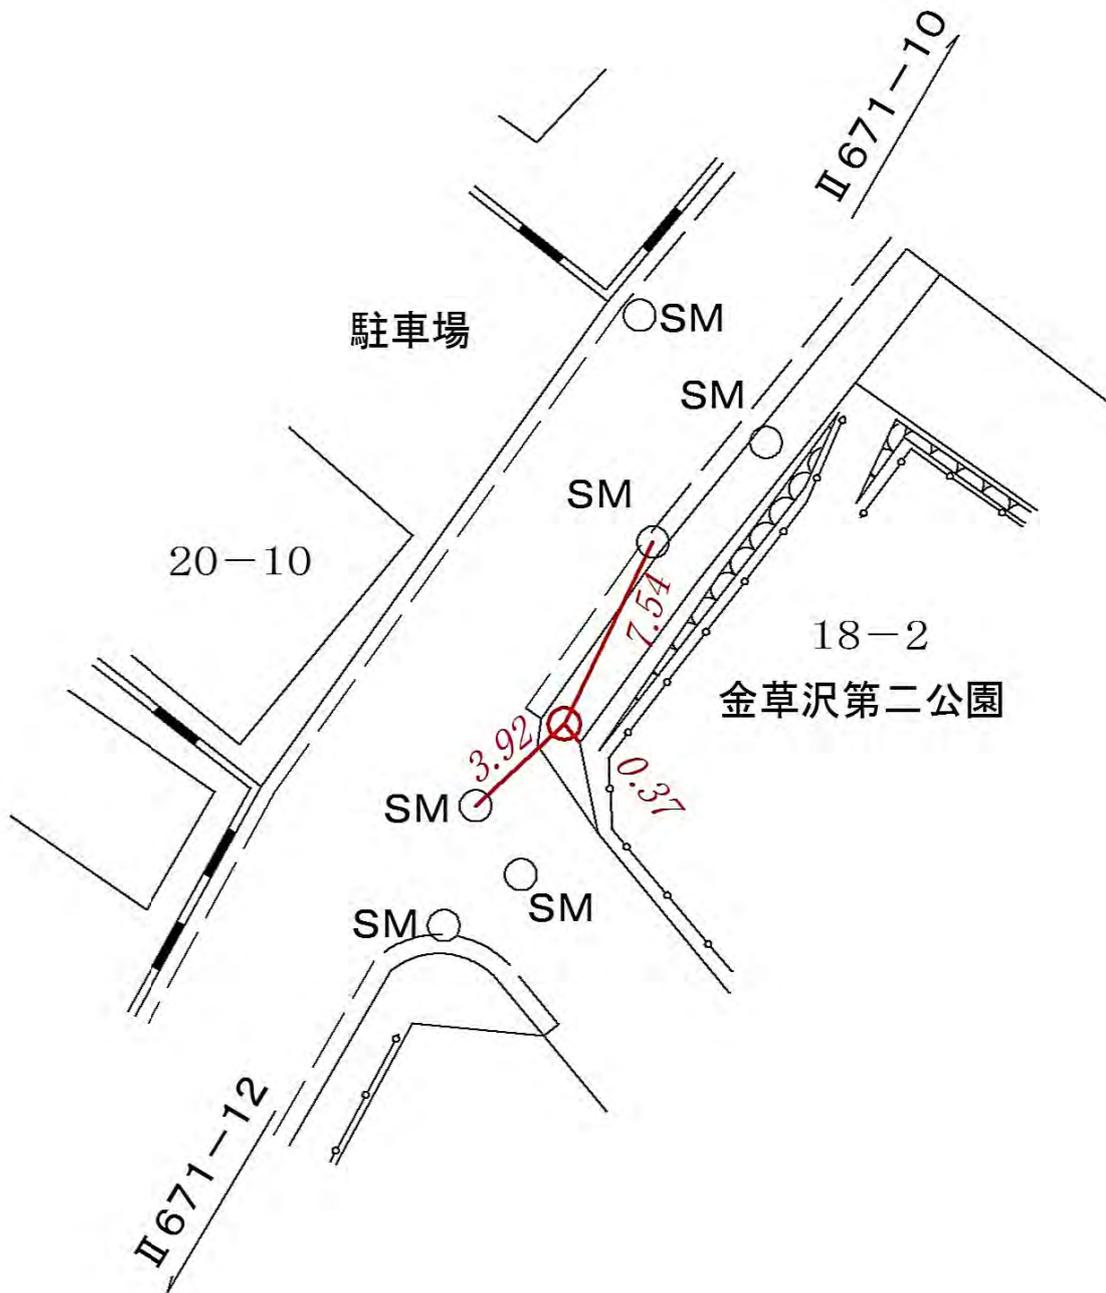


線番号	点番号	標識ノ種類	所在地
-----	-----	-------	-----

II 671	12
--------	----

金属標・鋸・木杭
 キザミ

要 図


旭区白根七丁目一九一〇番地先

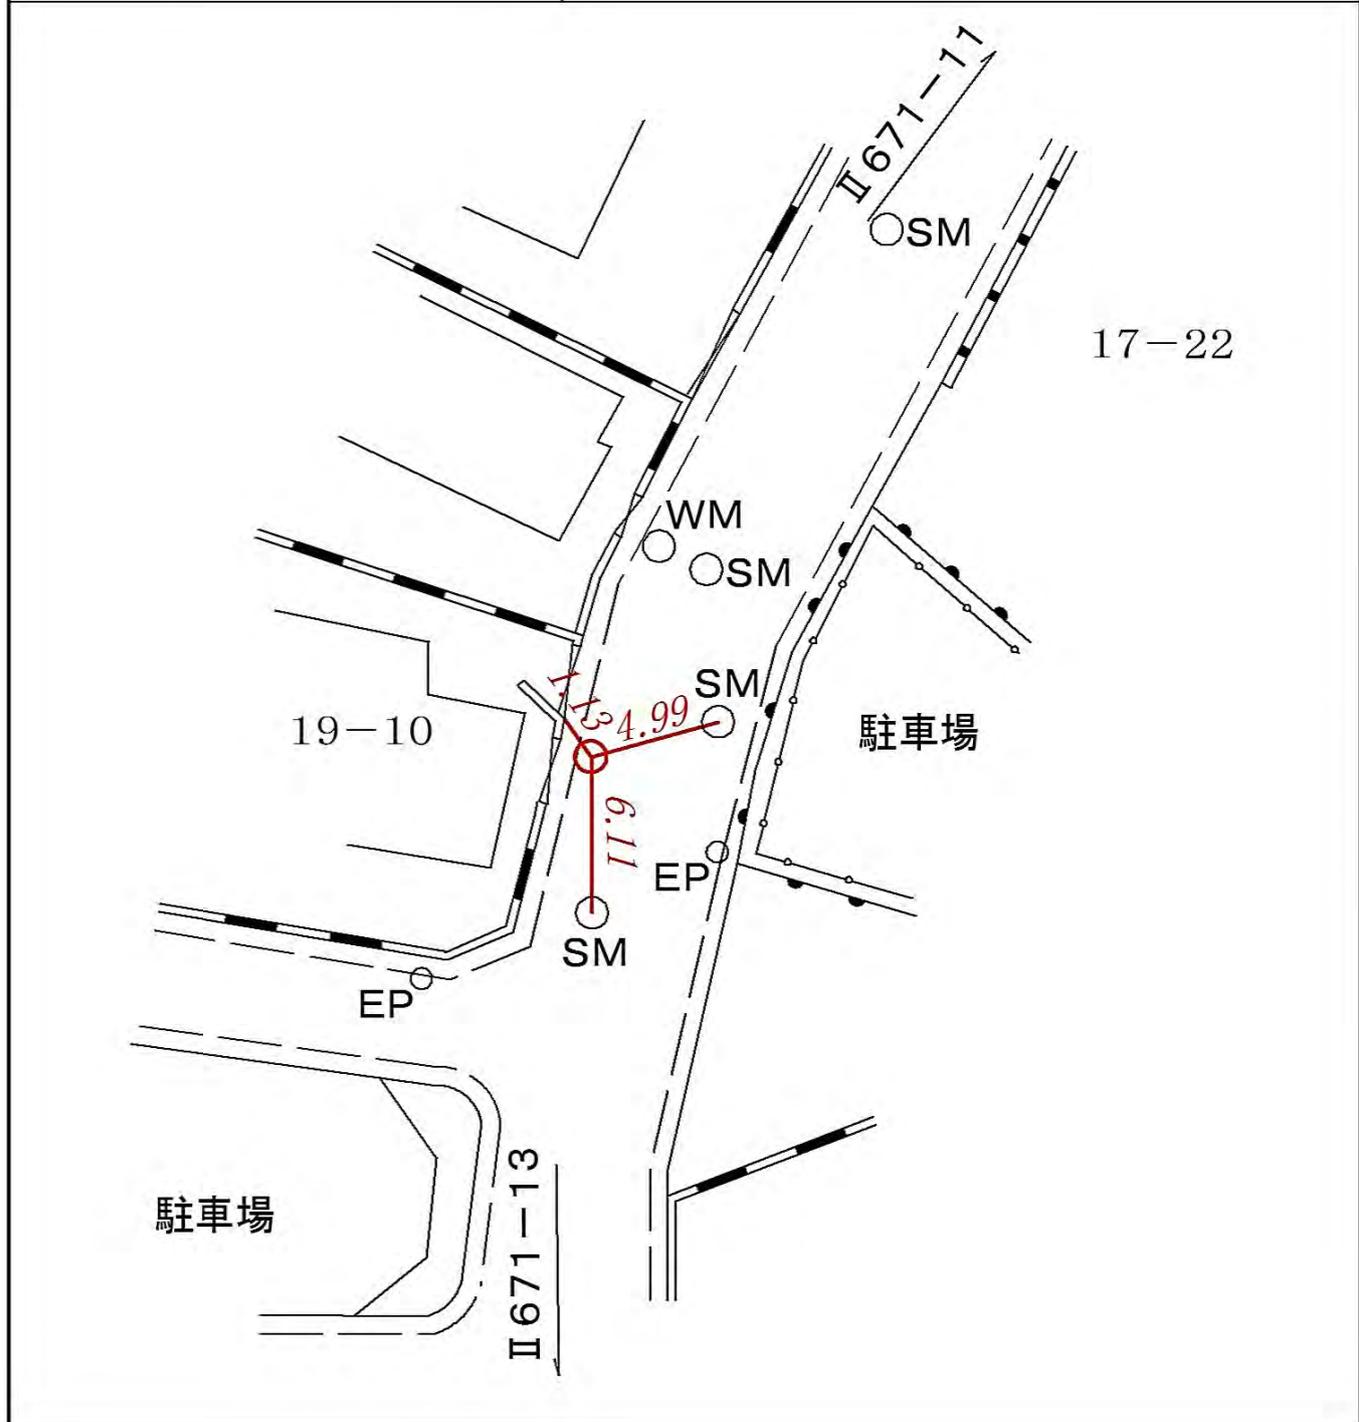

線番号	点番号	標識ノ種類	所在地
-----	-----	-------	-----


II 671	13	<div style="border: 2px solid red; border-radius: 50%; width: 100px; height: 100px; display: flex; align-items: center; justify-content: center; margin: 0 auto;"> 金属標・鋌・木杭 </div> <p style="text-align: center; margin-top: 10px;">キザミ</p>	<p style="font-size: 24px; font-weight: bold;">旭区白根七丁目三一―三番地先</p>
--------	----	--	---

要 図	
-----	--

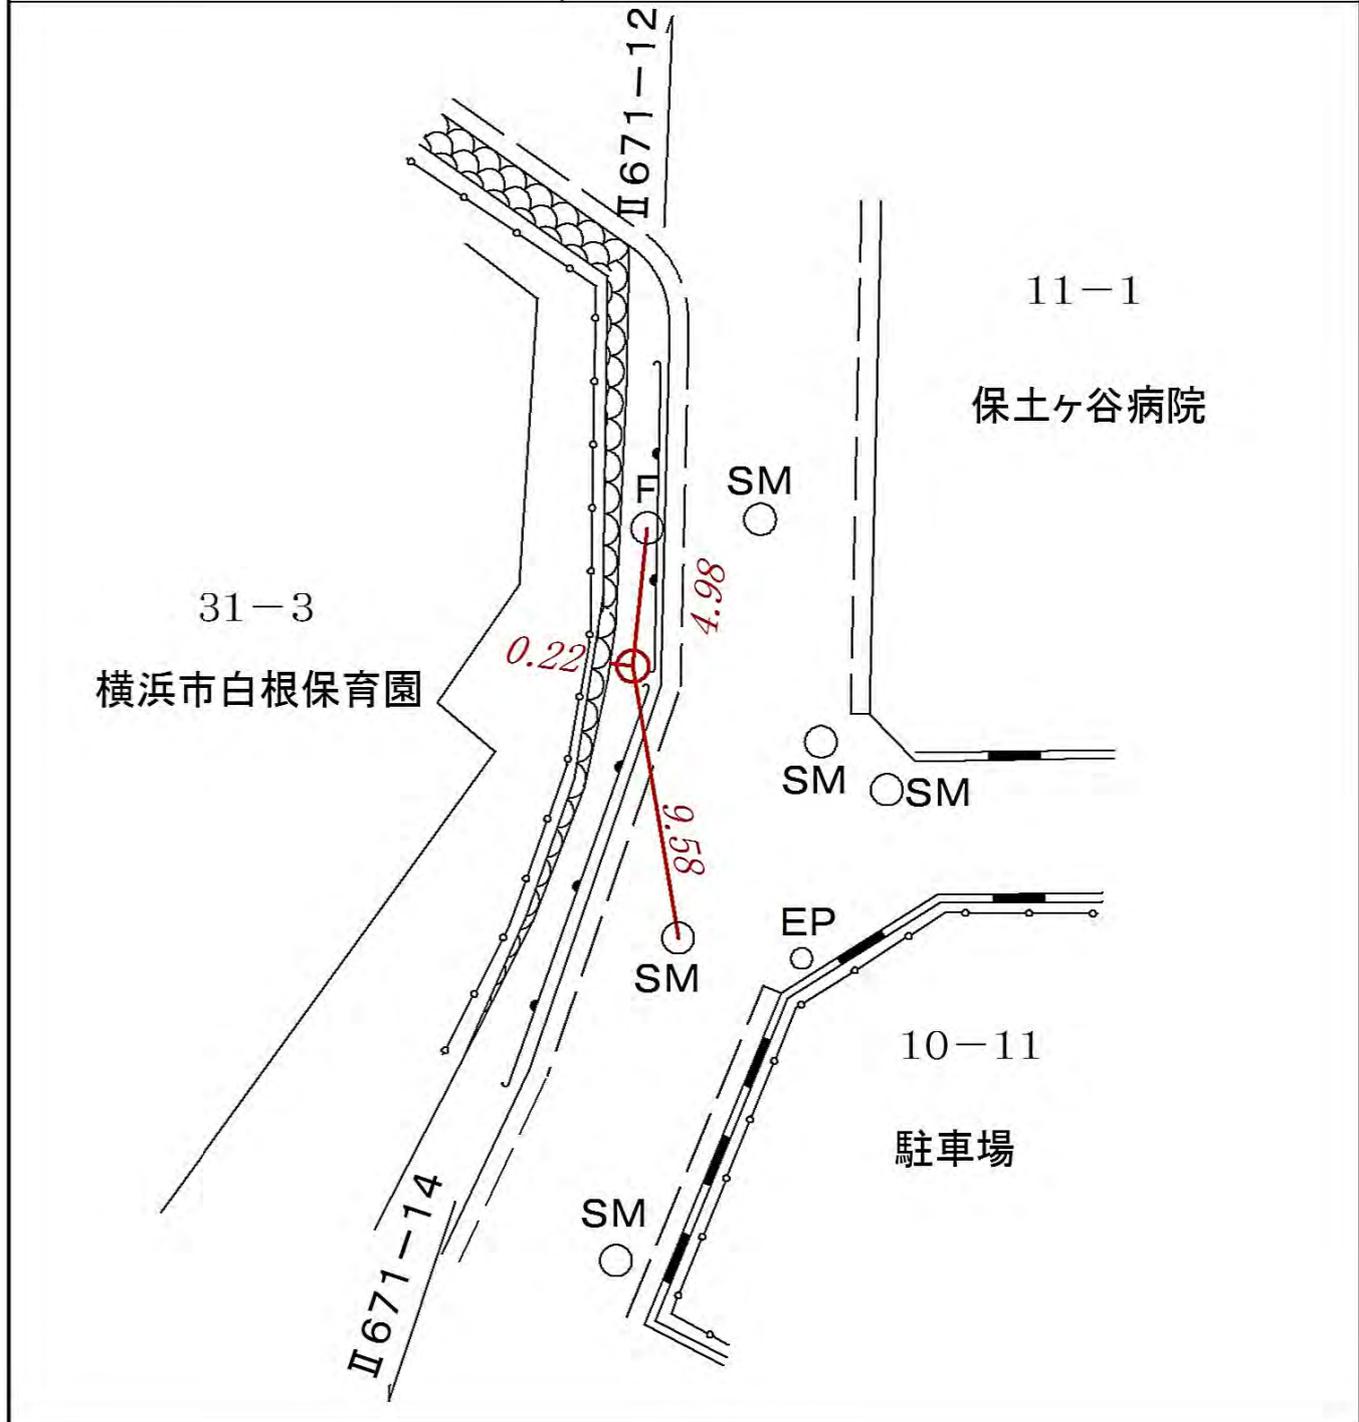


旭区白根七丁目三一―三番地先

線番号	点番号	標識ノ種類	所在地
II 671	15	<div style="text-align: center;"> 金属標・鋸・木杭 キザミ </div>	旭区白根六丁目五六―一三番地先
要 図			

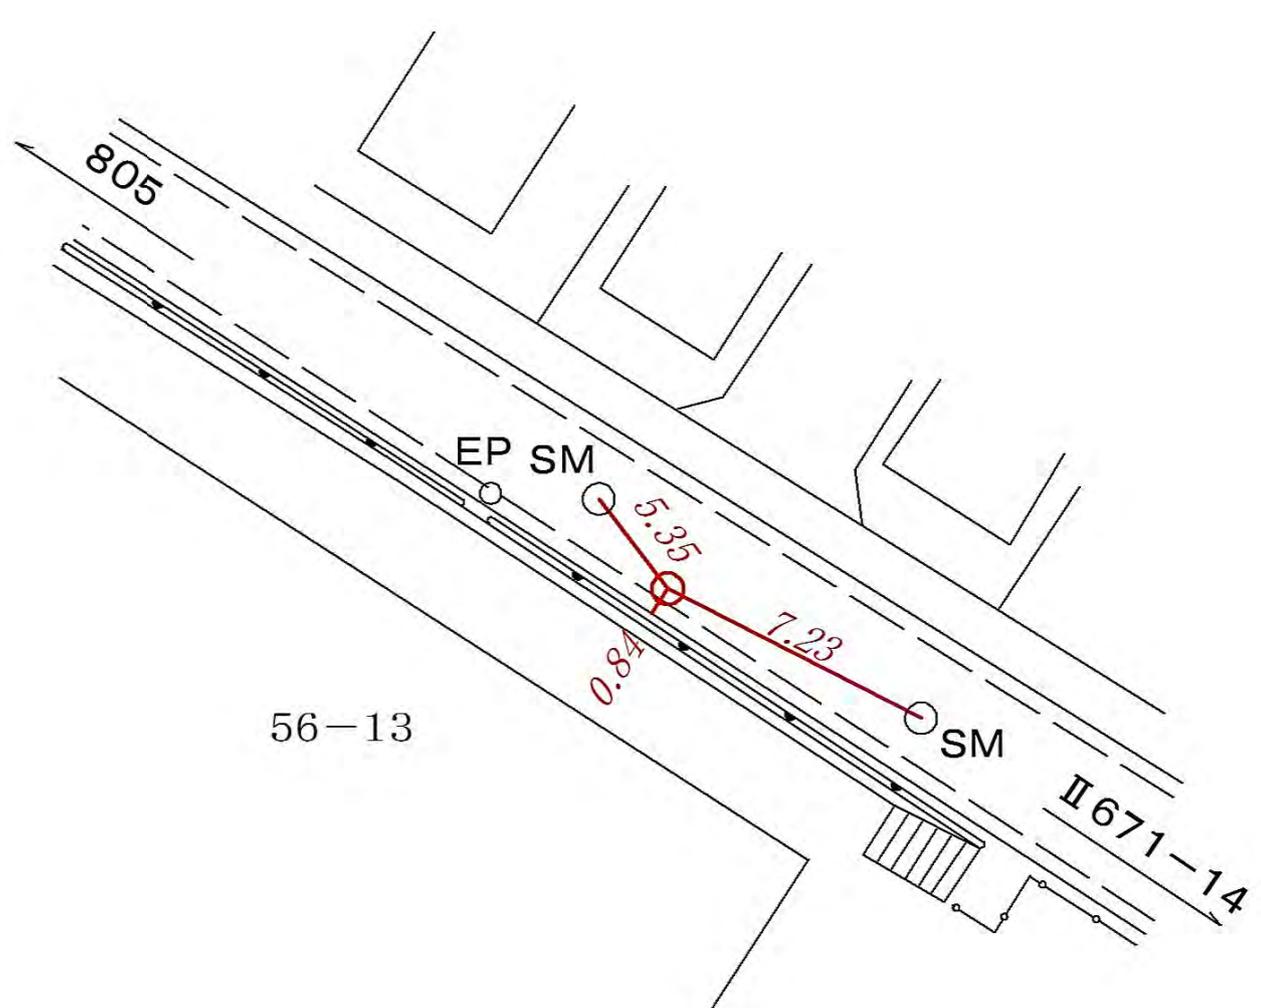

線番号	点番号	標識ノ種類	所在地
II 671	16	<div style="border: 2px solid red; border-radius: 50%; width: 60px; height: 60px; display: flex; align-items: center; justify-content: center; margin: 0 auto;"> 金 属 標 </div> <p style="text-align: center; margin-top: 10px;">・ 鋌 ・ 木杭</p> <p style="text-align: center; margin-top: 10px;">キザミ</p>	<p style="font-size: 24px; font-weight: bold;">旭区白根二丁目三二番地先</p>
<p style="font-size: 36px; font-weight: bold;">要 図</p>			

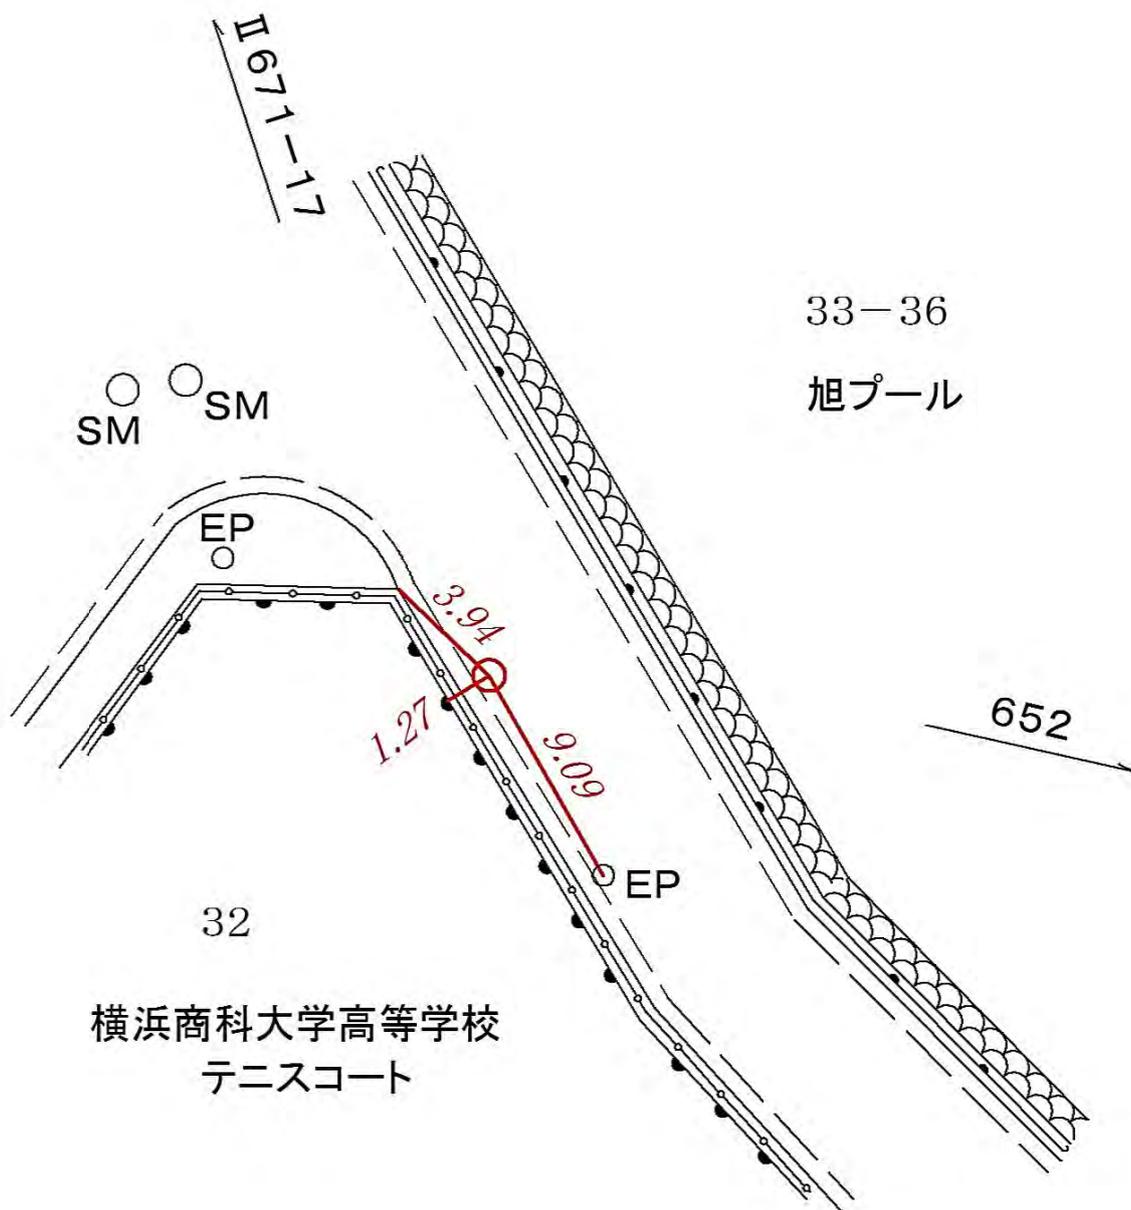


線番号	点番号	標識ノ種類	所在地
II 671	17	<div style="text-align: center;"> 金属標・鋸・木杭 キザミ </div>	旭区白根七丁目六一六番地先
要 図			



線番号	点番号	標識ノ種類	所在地
-----	-----	-------	-----

II 671	18	<div style="text-align: center;"> 金属標・鋸・木杭 キザミ </div>	<p>旭区白根七丁目八―二二番地先</p>
--------	----	--	-----------------------

要 図

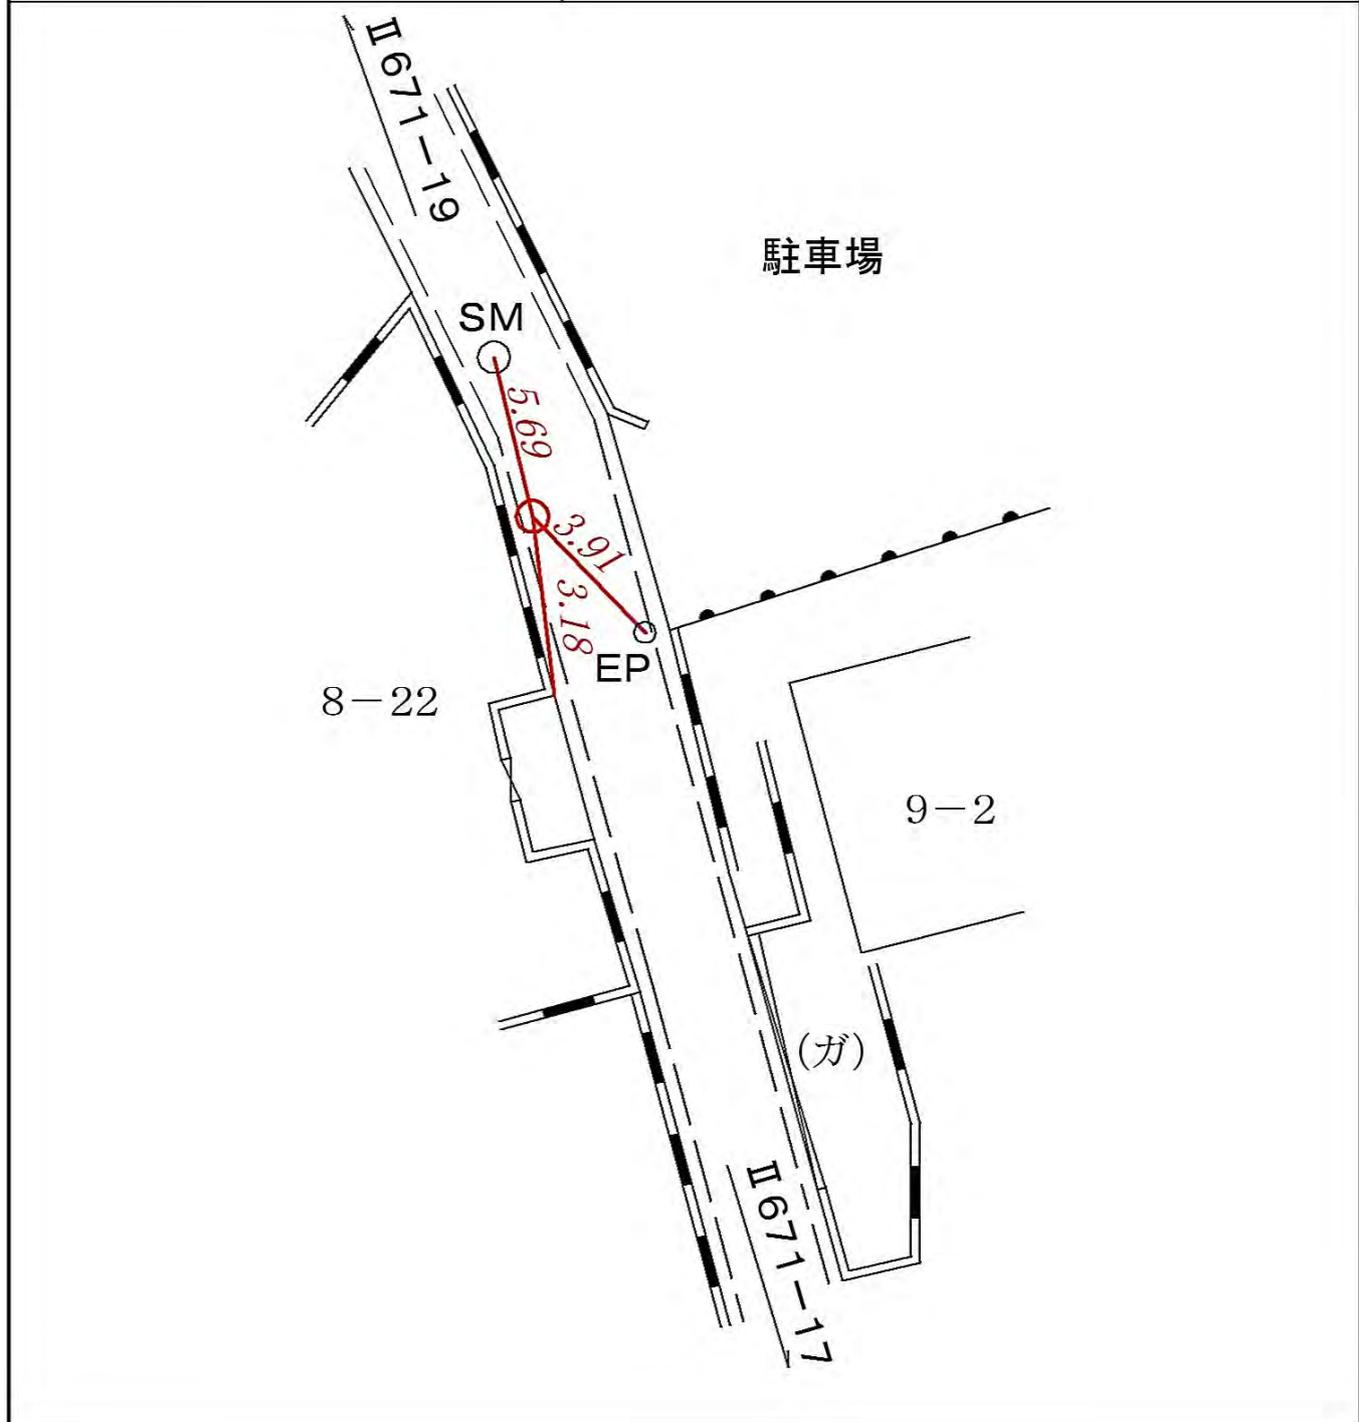

線
番
号

点
番
号

標
識
ノ
種
類

所
在
地

Ⅱ 6 7 1


1 9

金 属 標 ・ 鋸 ・ 木 杭

キザミ

要 図

旭区白根六丁目九一七番地先

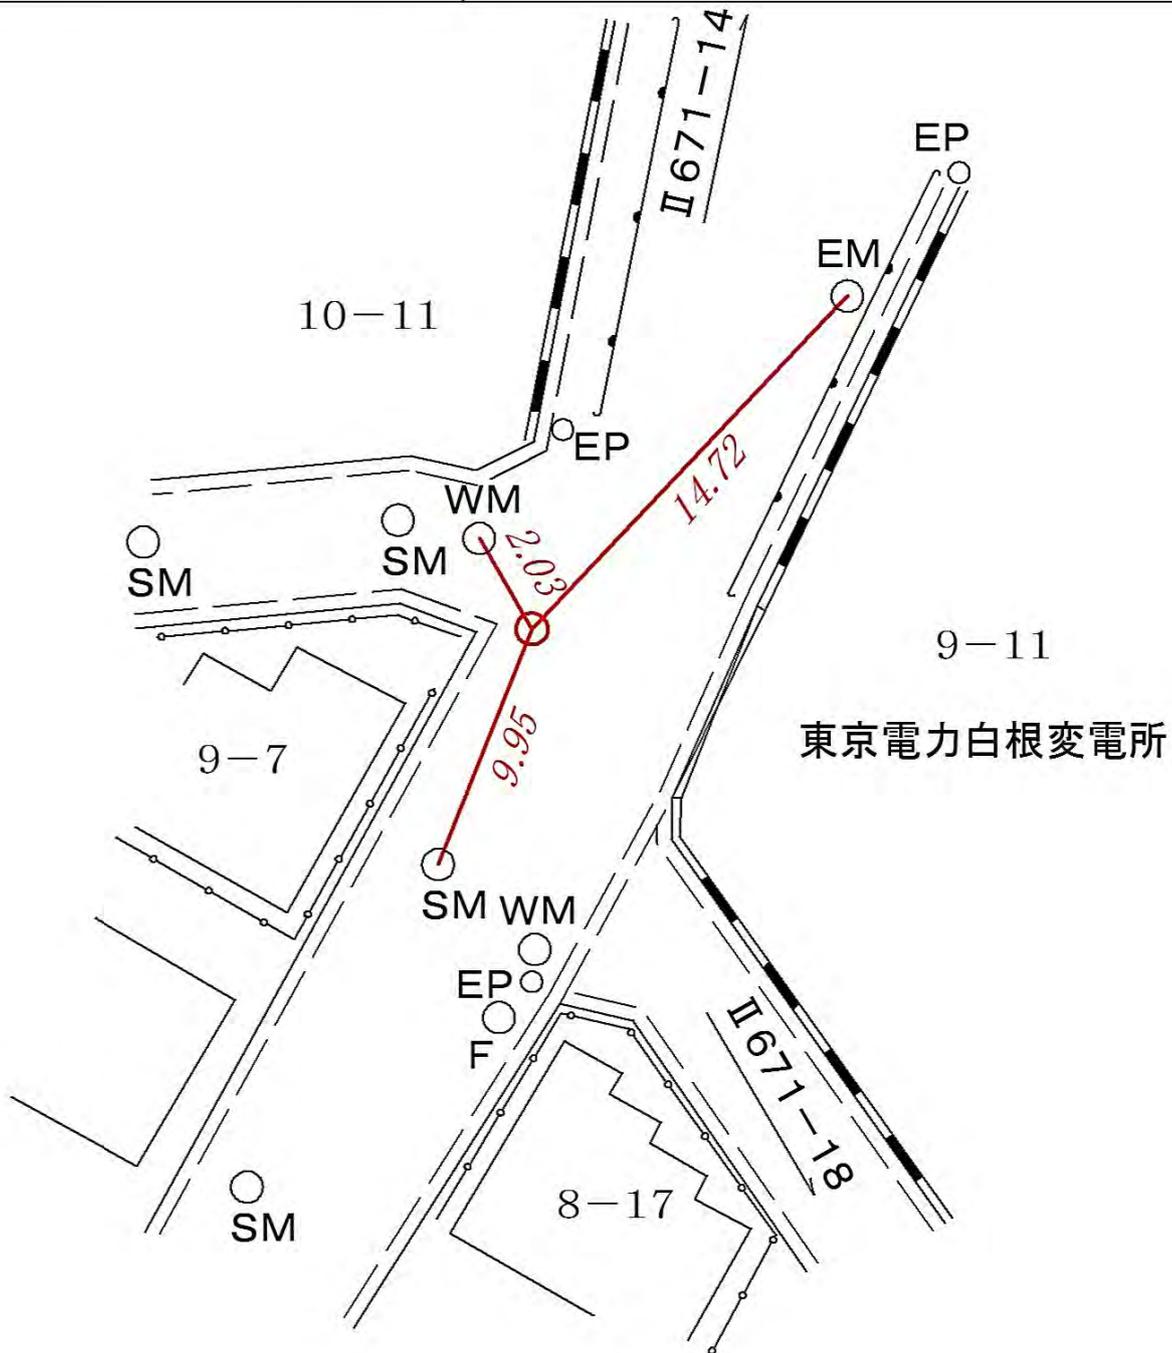

所在地

瀬谷区瀬谷町四〇二五番地先

標識ノ種類

金属標・鋸・木杭

キザミ


点番号

1

線番号

II 672

要 図

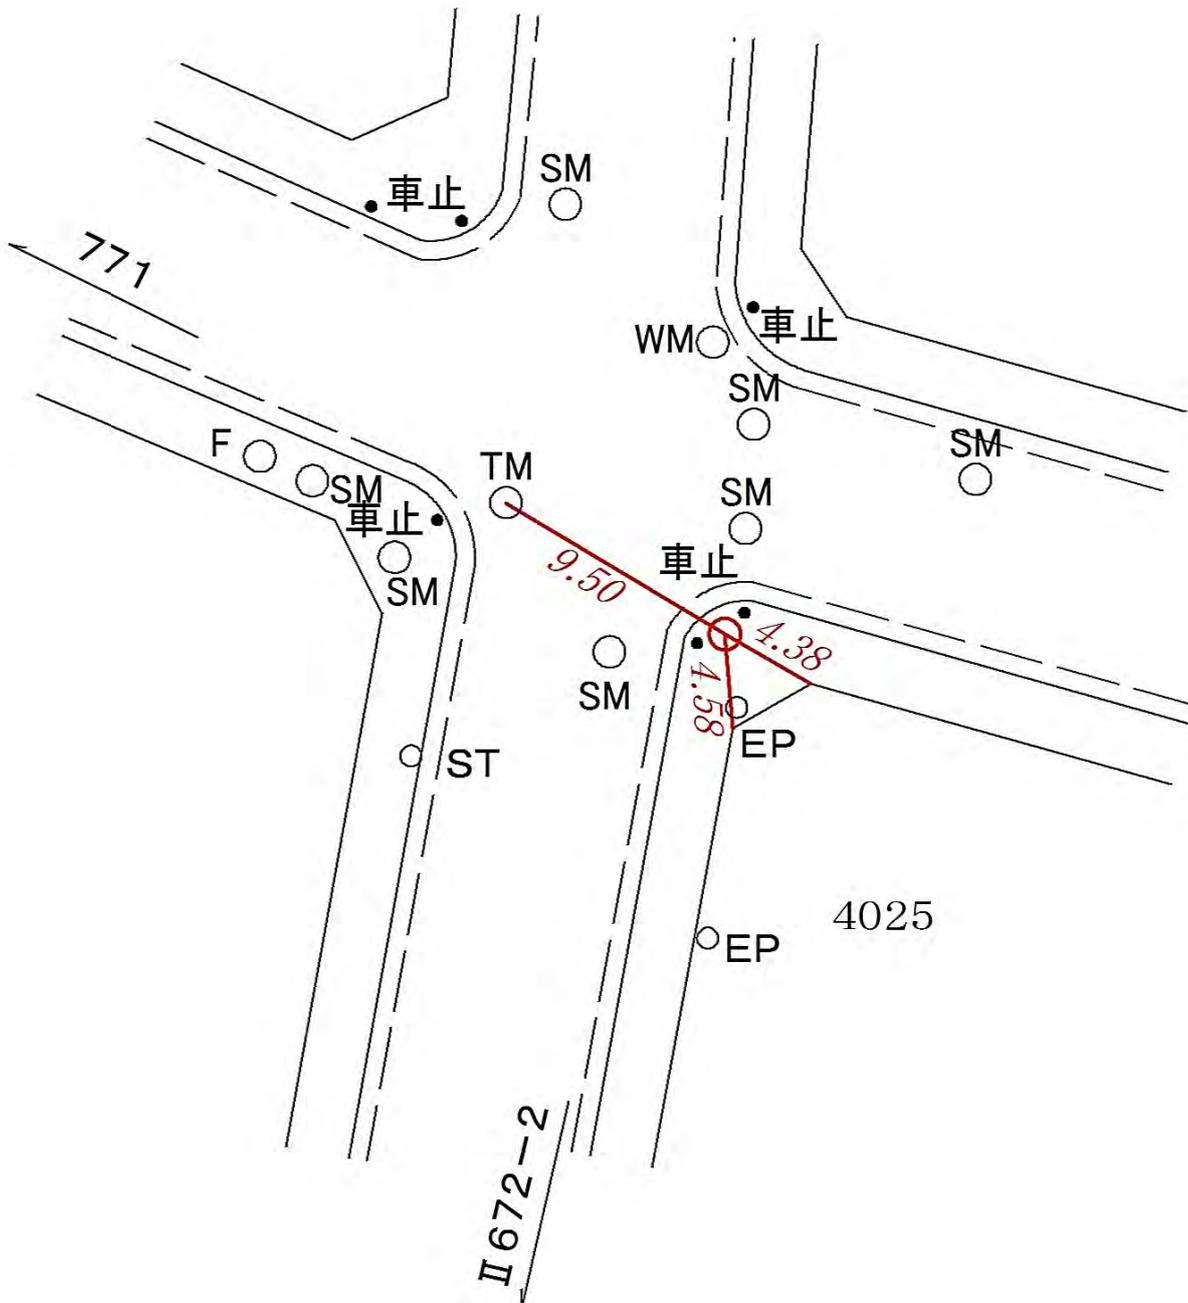

線
番
号

点
番
号

標 識 ノ 種 類

所 在 地

Ⅱ 6 7 2


2

金属標・鋸・木杭

キザミ

要 図

瀬谷区相沢七丁目四八―四番地先

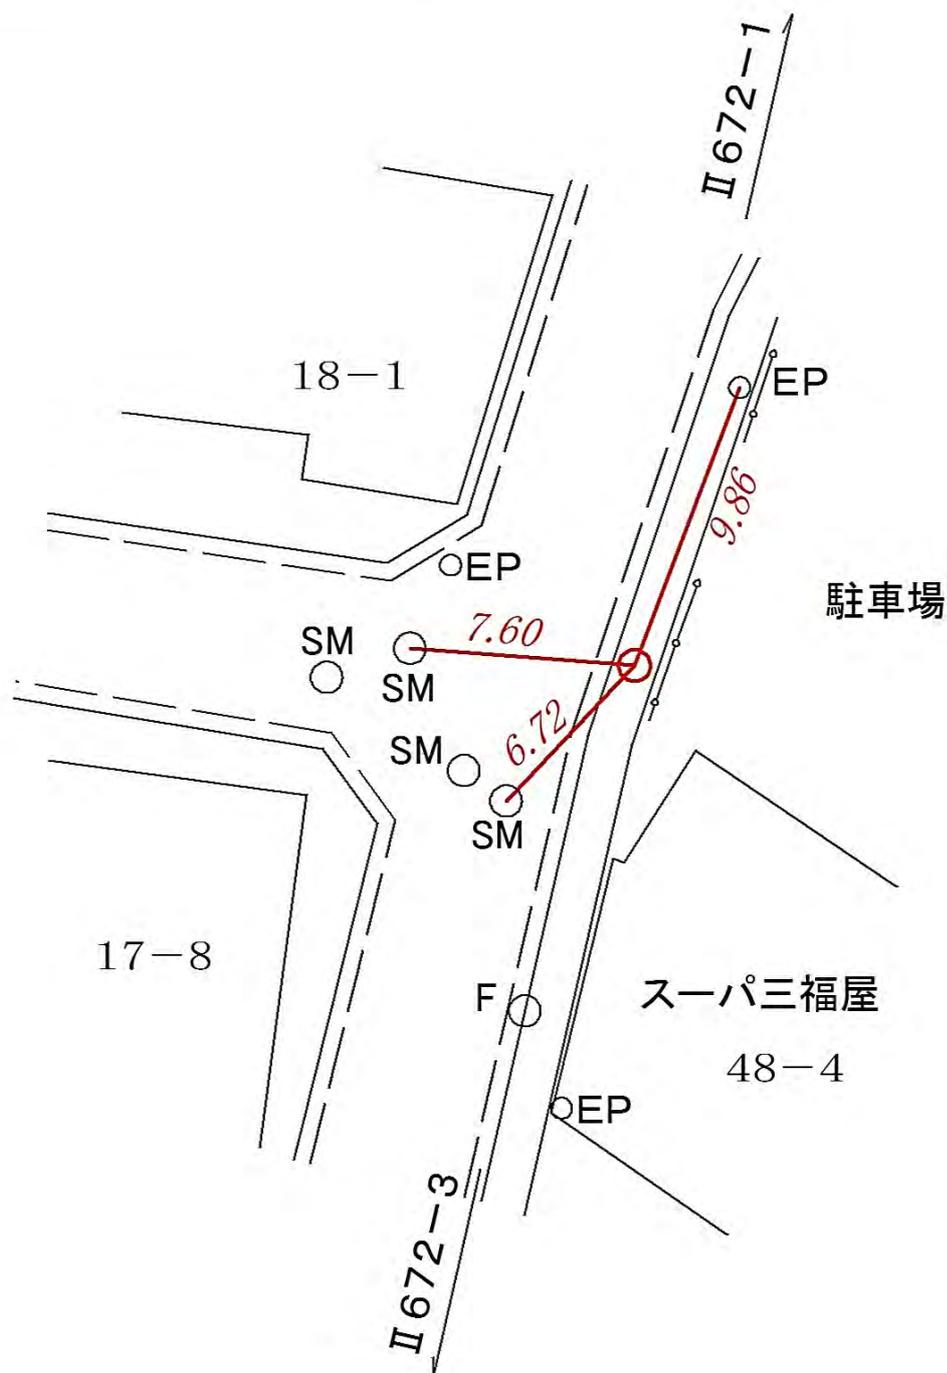

所在地

瀬谷区相沢七丁目四四一三番地先

標識ノ種類

金属標・鋌・木杭

キザミ


線番号

II 672

点番号

3

要 図

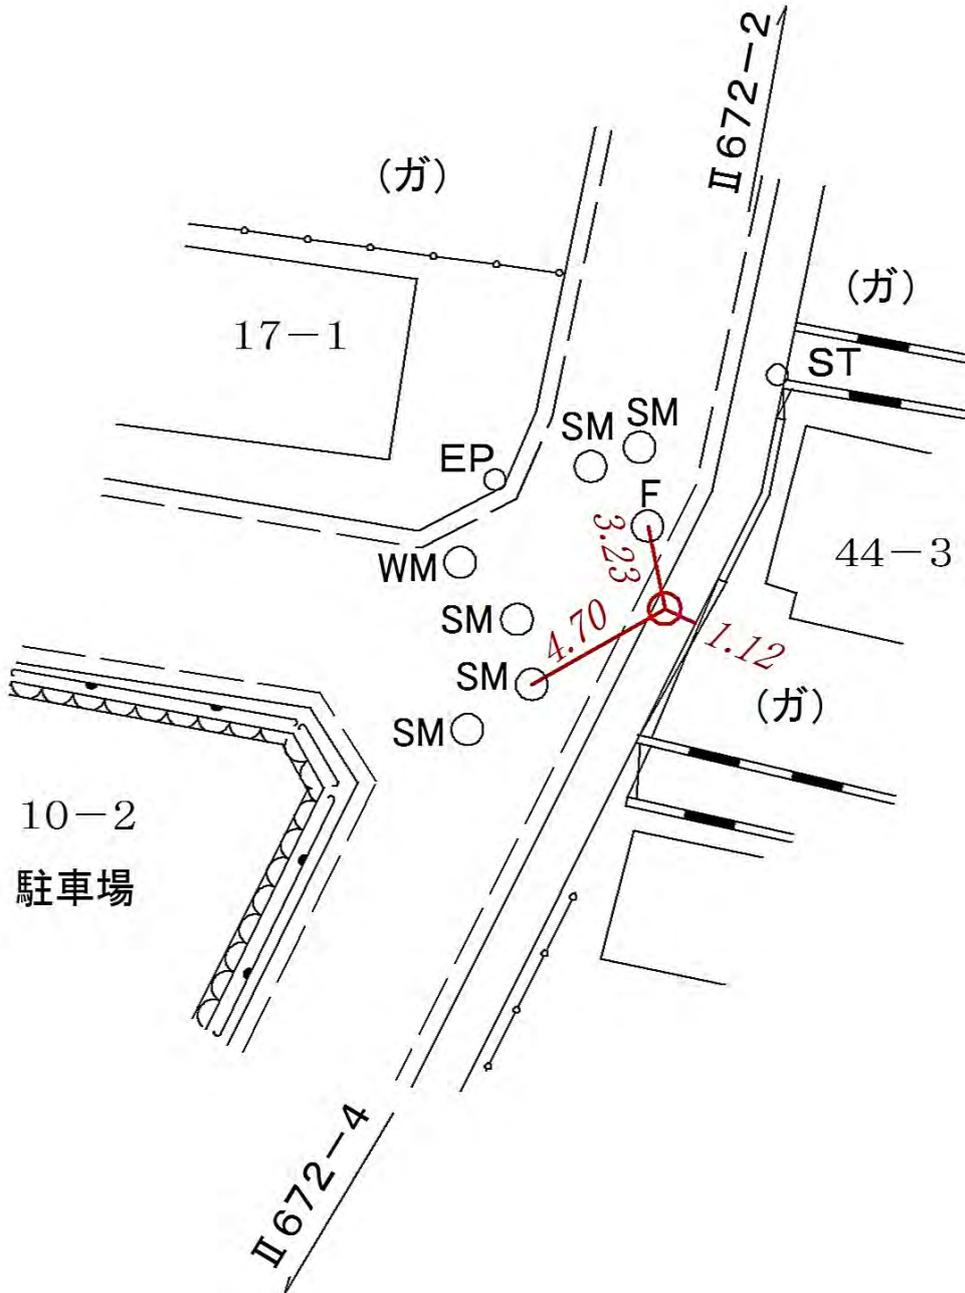

所在地

瀬谷区相沢六丁目九-1-1番地先

標識ノ種類

金属標・鋸・木杭

キザミ


点番号

4

線番号

II 672

要 図

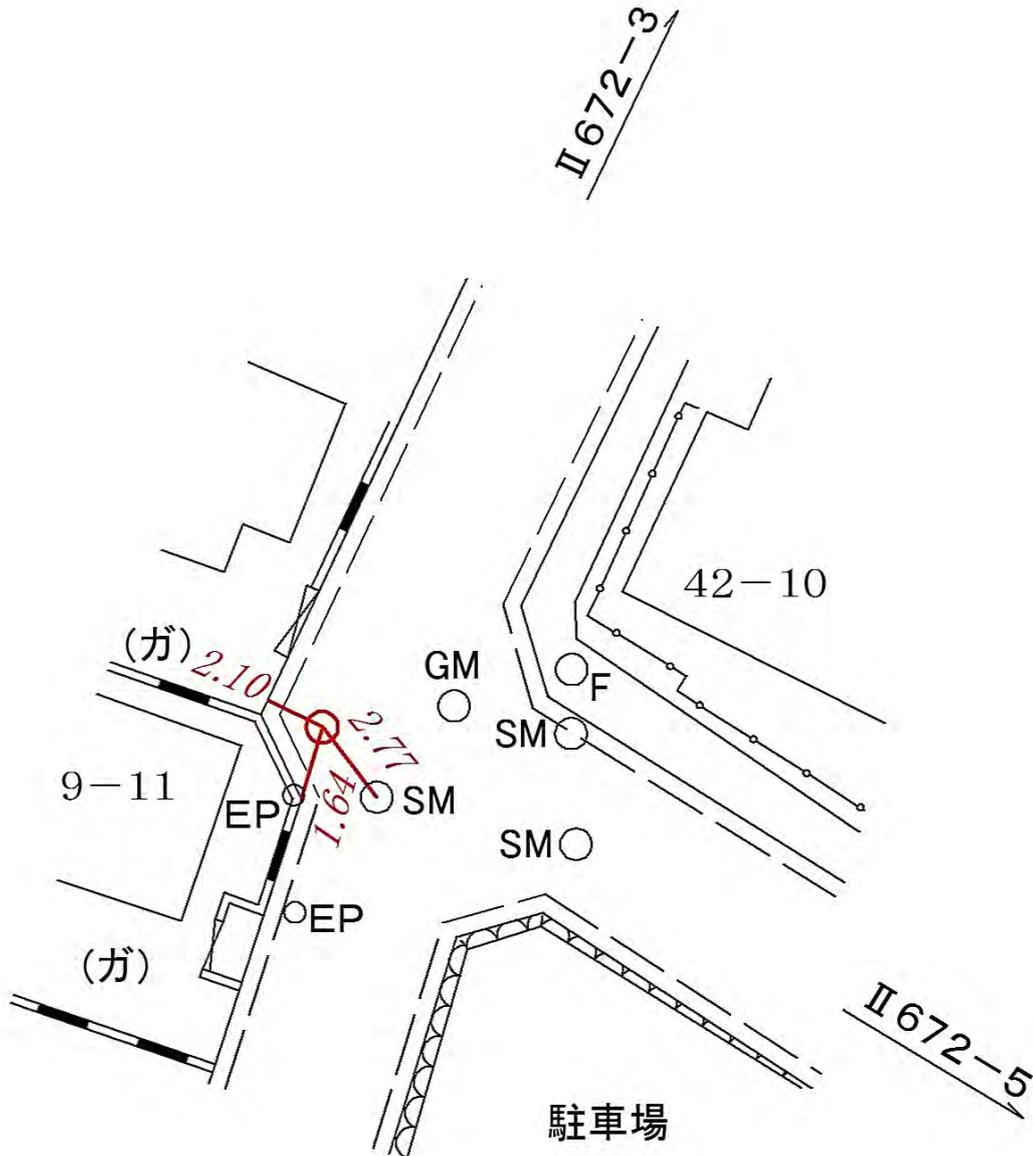

所在地

瀬谷区相沢七丁目一―六番地先

標識ノ種類

金属標・鋌・木杭

キザミ


点番号

5

線番号

II 672

要 図

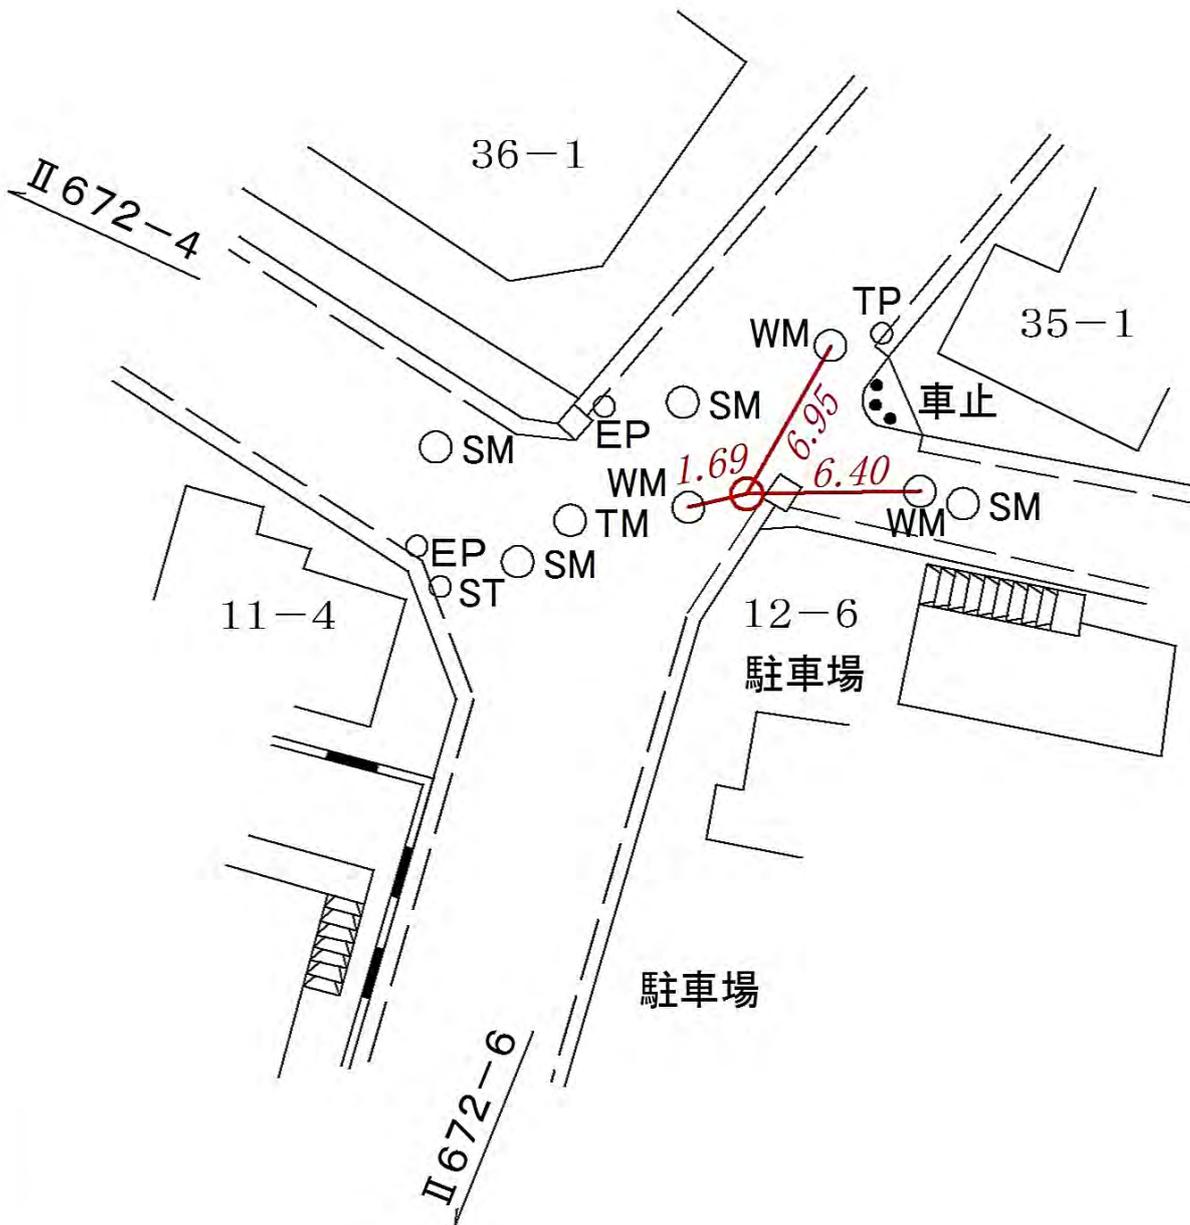

線番号

点番号

標識ノ種類

所在地

II 672


6

金属標・鋸・木杭

キザミ

要 図

瀬谷区相沢七丁目一五一一番地先

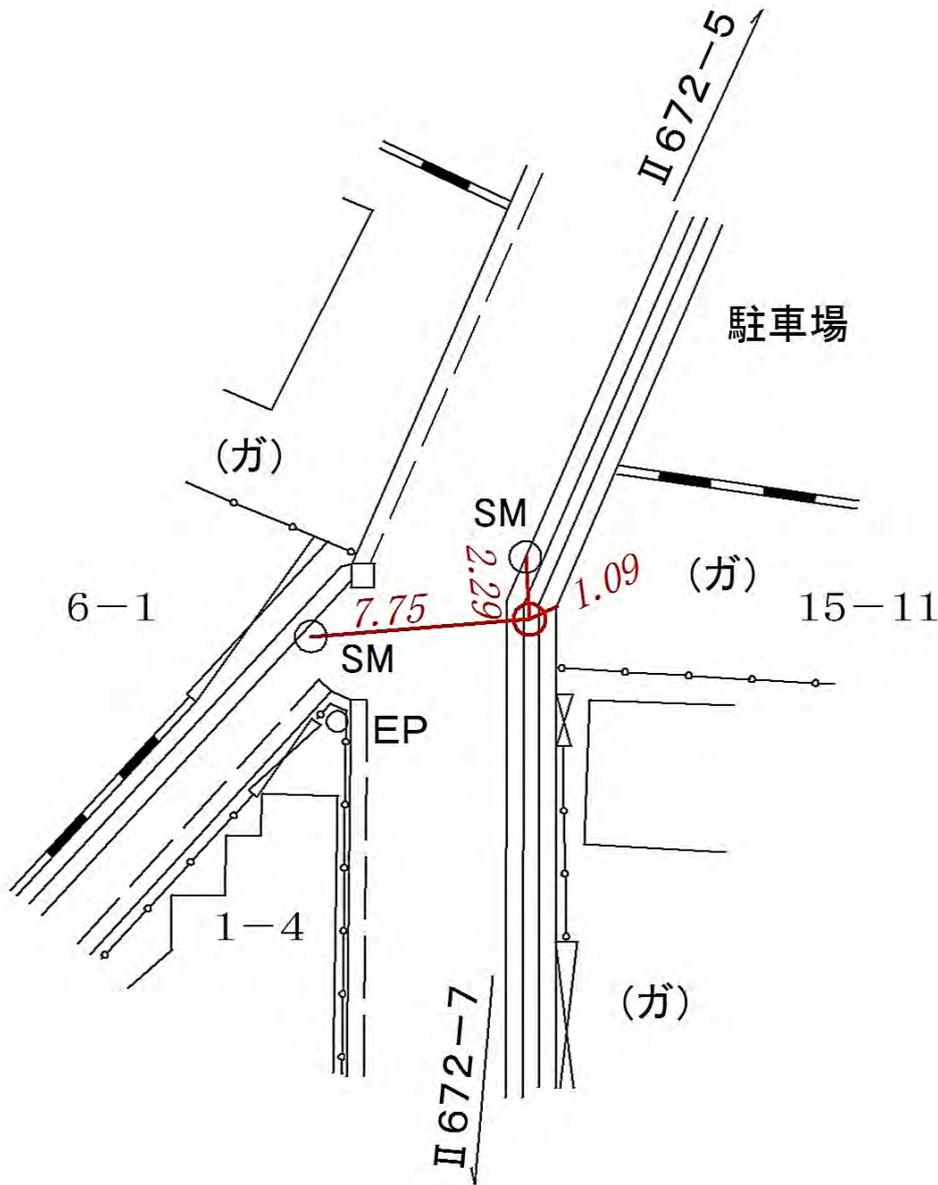

所在地

瀬谷区相沢三丁目一―三番地先

標識ノ種類

金属標・鋌・木杭

キザミ


点番号

8

線番号

II 672

要 図

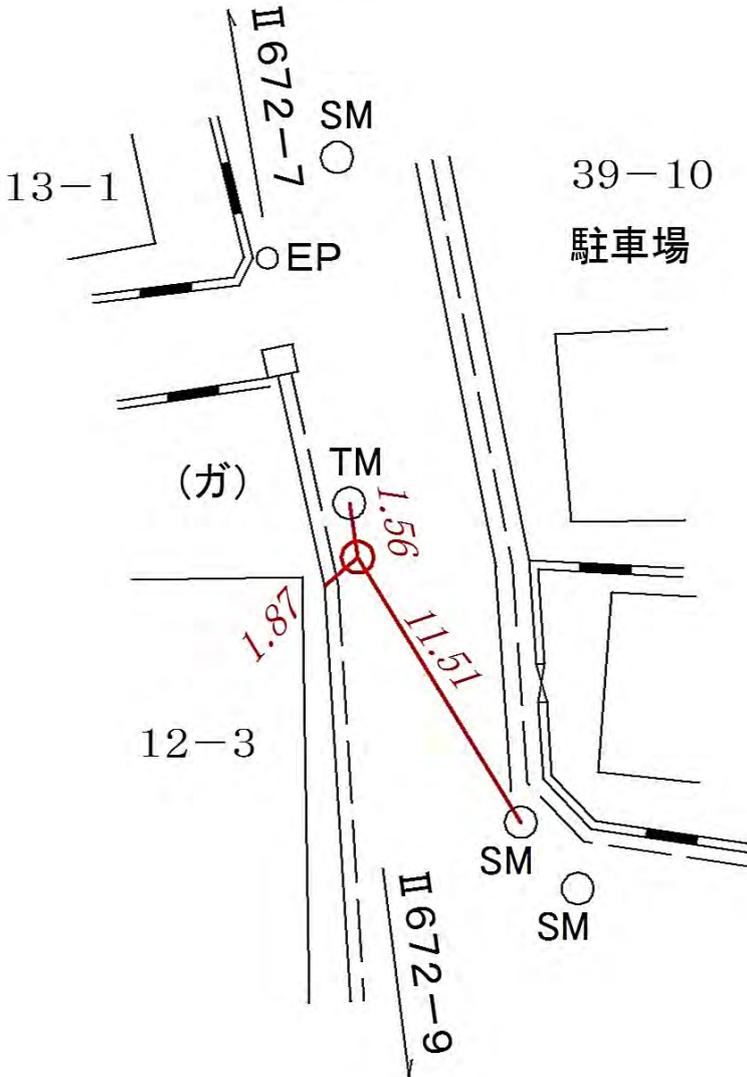

所在地

瀬谷区相沢二丁目二六一二六番地先

標識ノ種類

金属標・鋌・木杭

キザミ


点番号

9

線番号

II 672

要 図

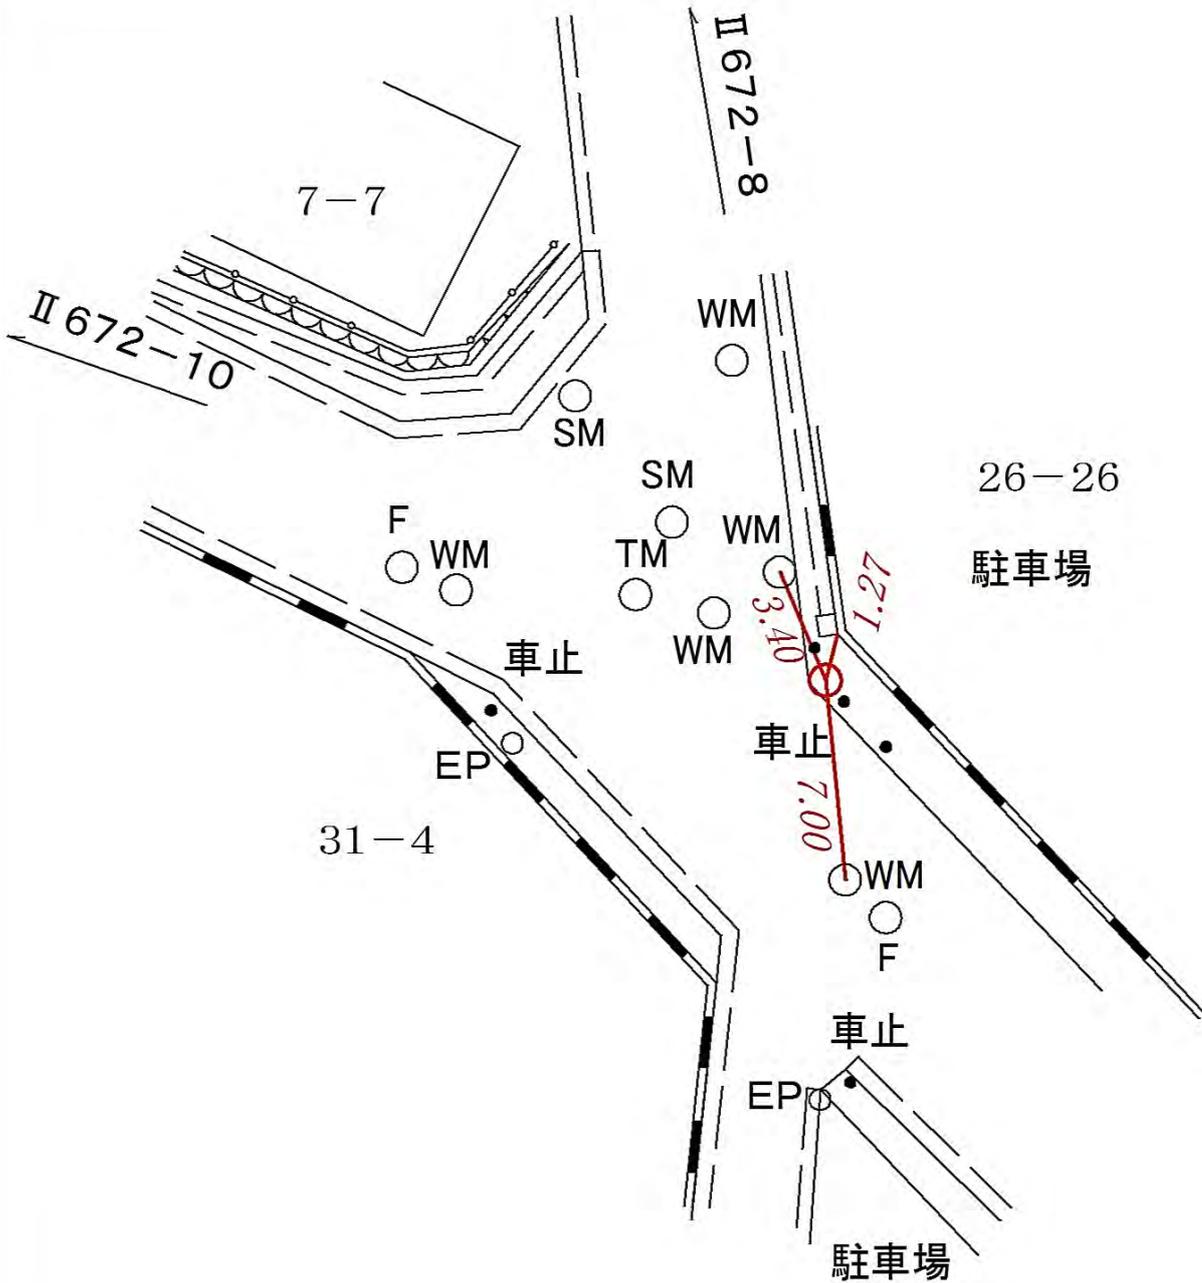

線番号

点番号

標識ノ種類

所在地

II 672


10

金属標・鋸・木杭

キザミ

要 図

瀬谷区相沢三丁目七一二番地先

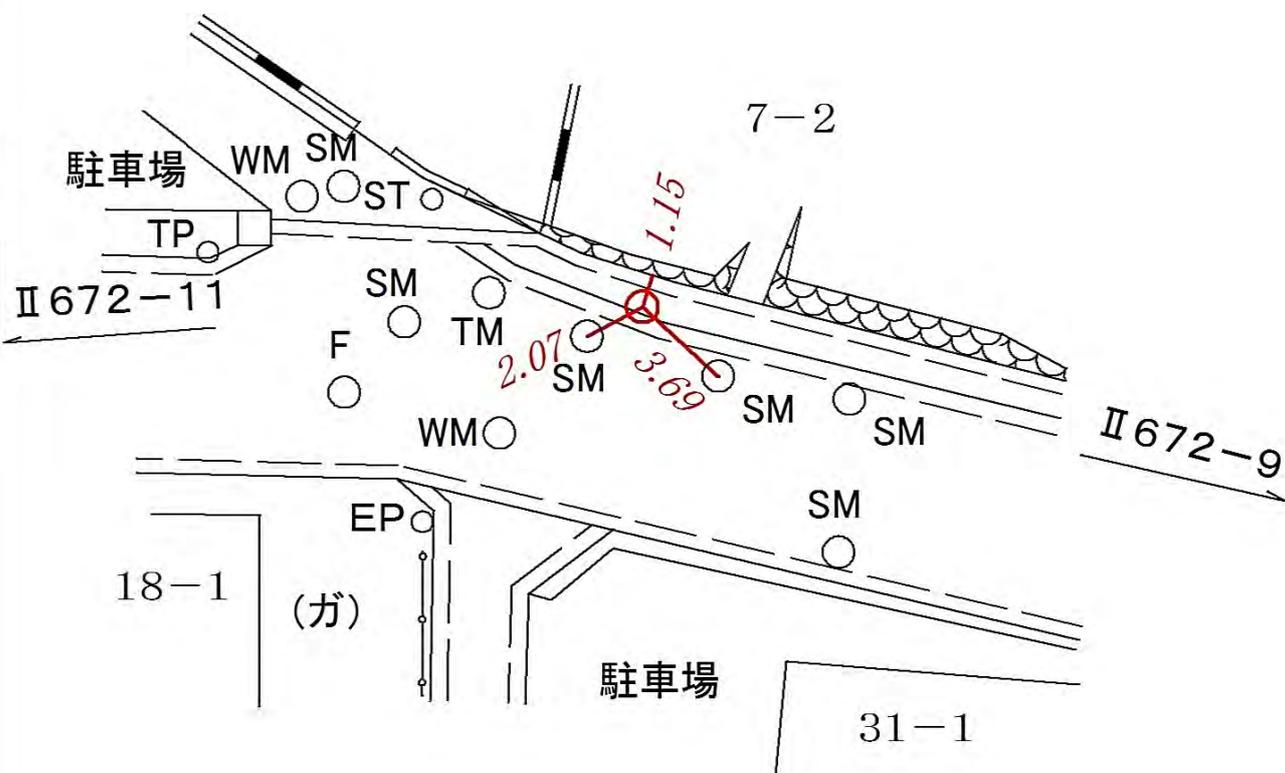

線番号

点番号

標識ノ種類

所在地

Ⅱ 6 7 2


11

金属標・鋸・木杭

キザミ

要 図

瀬谷区相沢三丁目一―一 地先

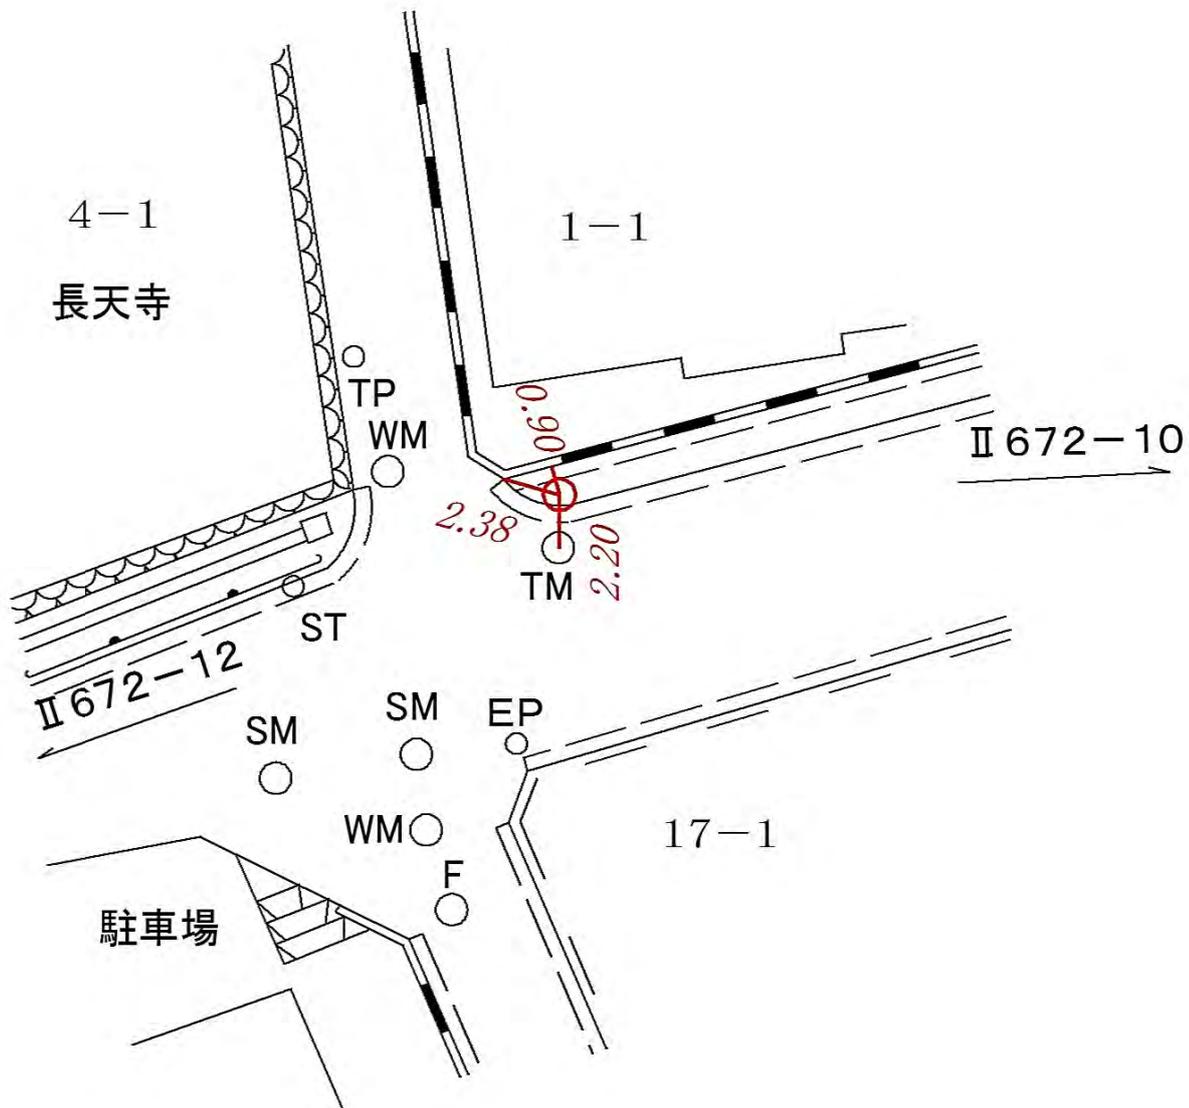

線
番
号

点
番
号

標 識 ノ 種 類

所 在 地

Ⅱ 6 7 2

1 2

金 属 標 ・ 鋸 ・ 木 杭

キ ザ ミ

要 図

瀬谷区相沢四丁目一―一番地先

1-1

横浜市立瀬谷小学校

グラウンド

Ⅱ 6 7 2 - 1 1

340


3.34
3.72
0.93

14-1

駐 車 場



線番号	点番号	標識ノ種類	所在地
Ⅱ 6 7 2	13	<div style="border: 2px solid red; border-radius: 50%; width: 60px; height: 60px; display: flex; align-items: center; justify-content: center; margin: 0 auto;"> 金 属 標 </div> ・ 鋌 ・ 木 杭 キ ザ ミ	旭区上川井町一五一七番地先
要 図			

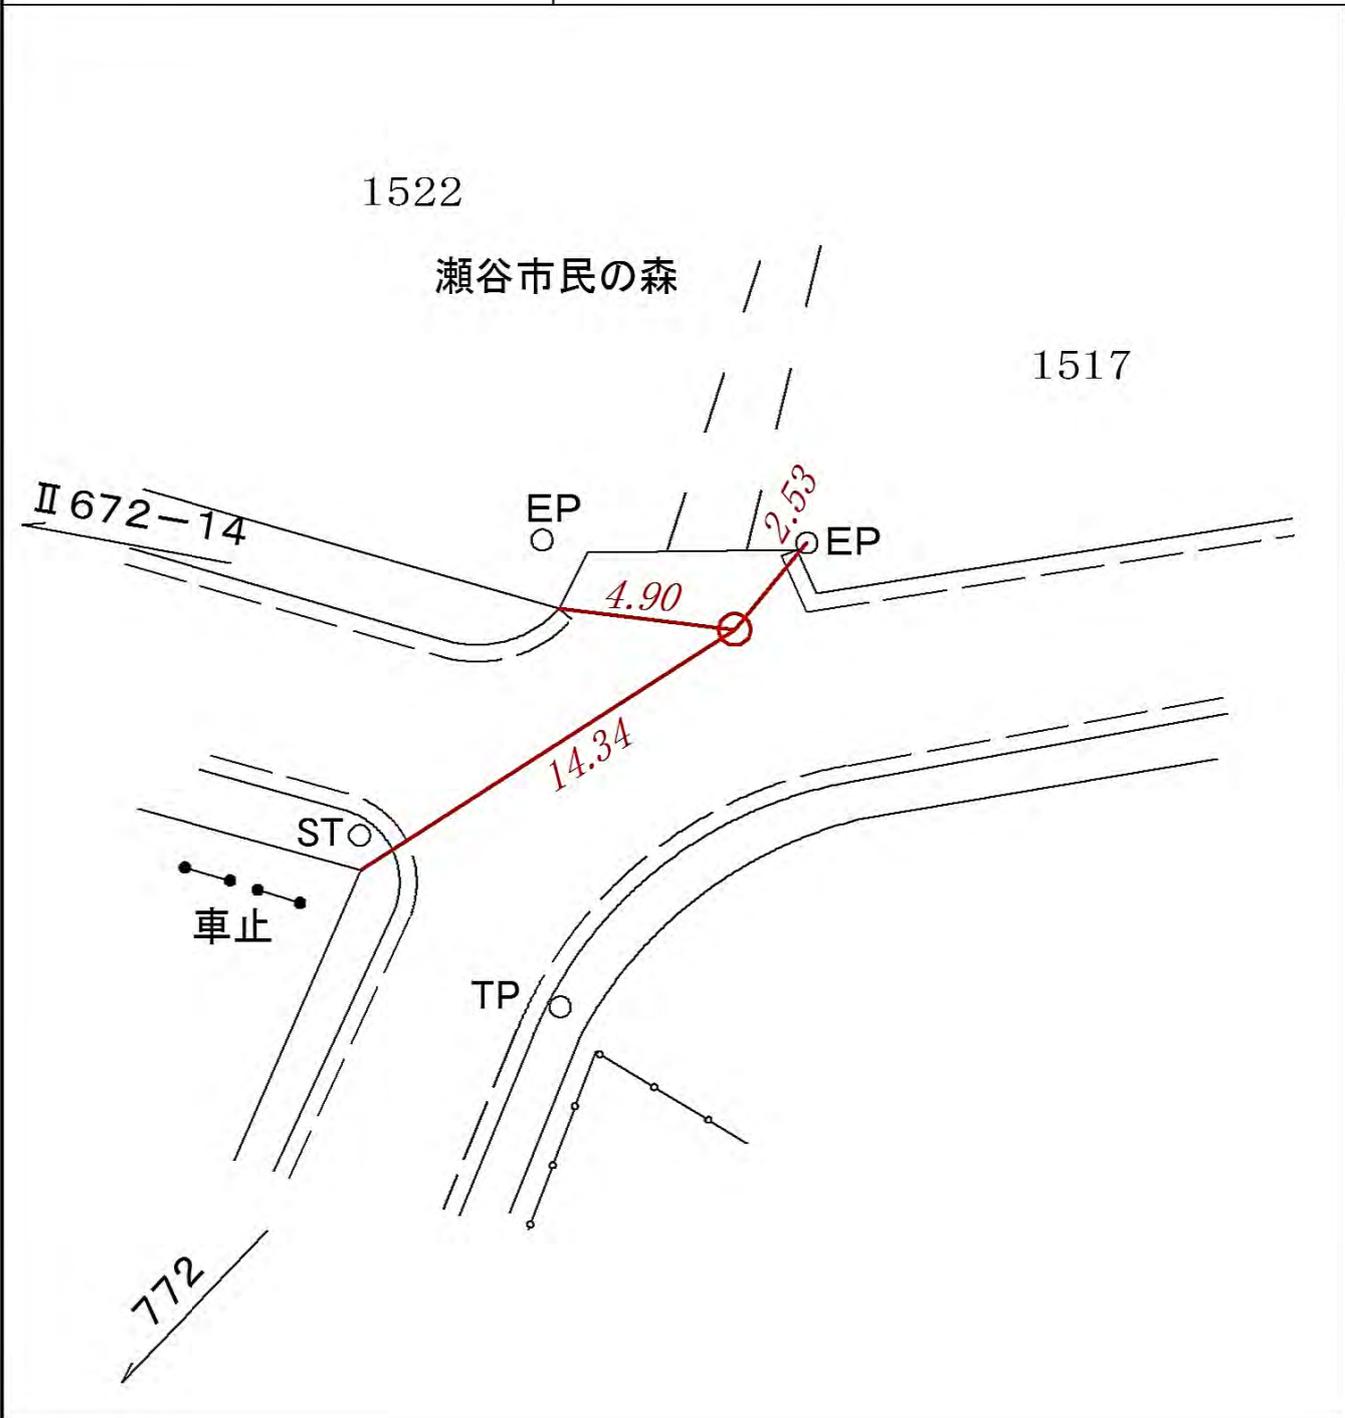

線番号	点番号	標識ノ種類	所在地
-----	-----	-------	-----

II 672	14
--------	----


金属標

・ 鋸 ・ 木杭


キザミ

瀬谷区瀬谷町五四一七番地先

要 図

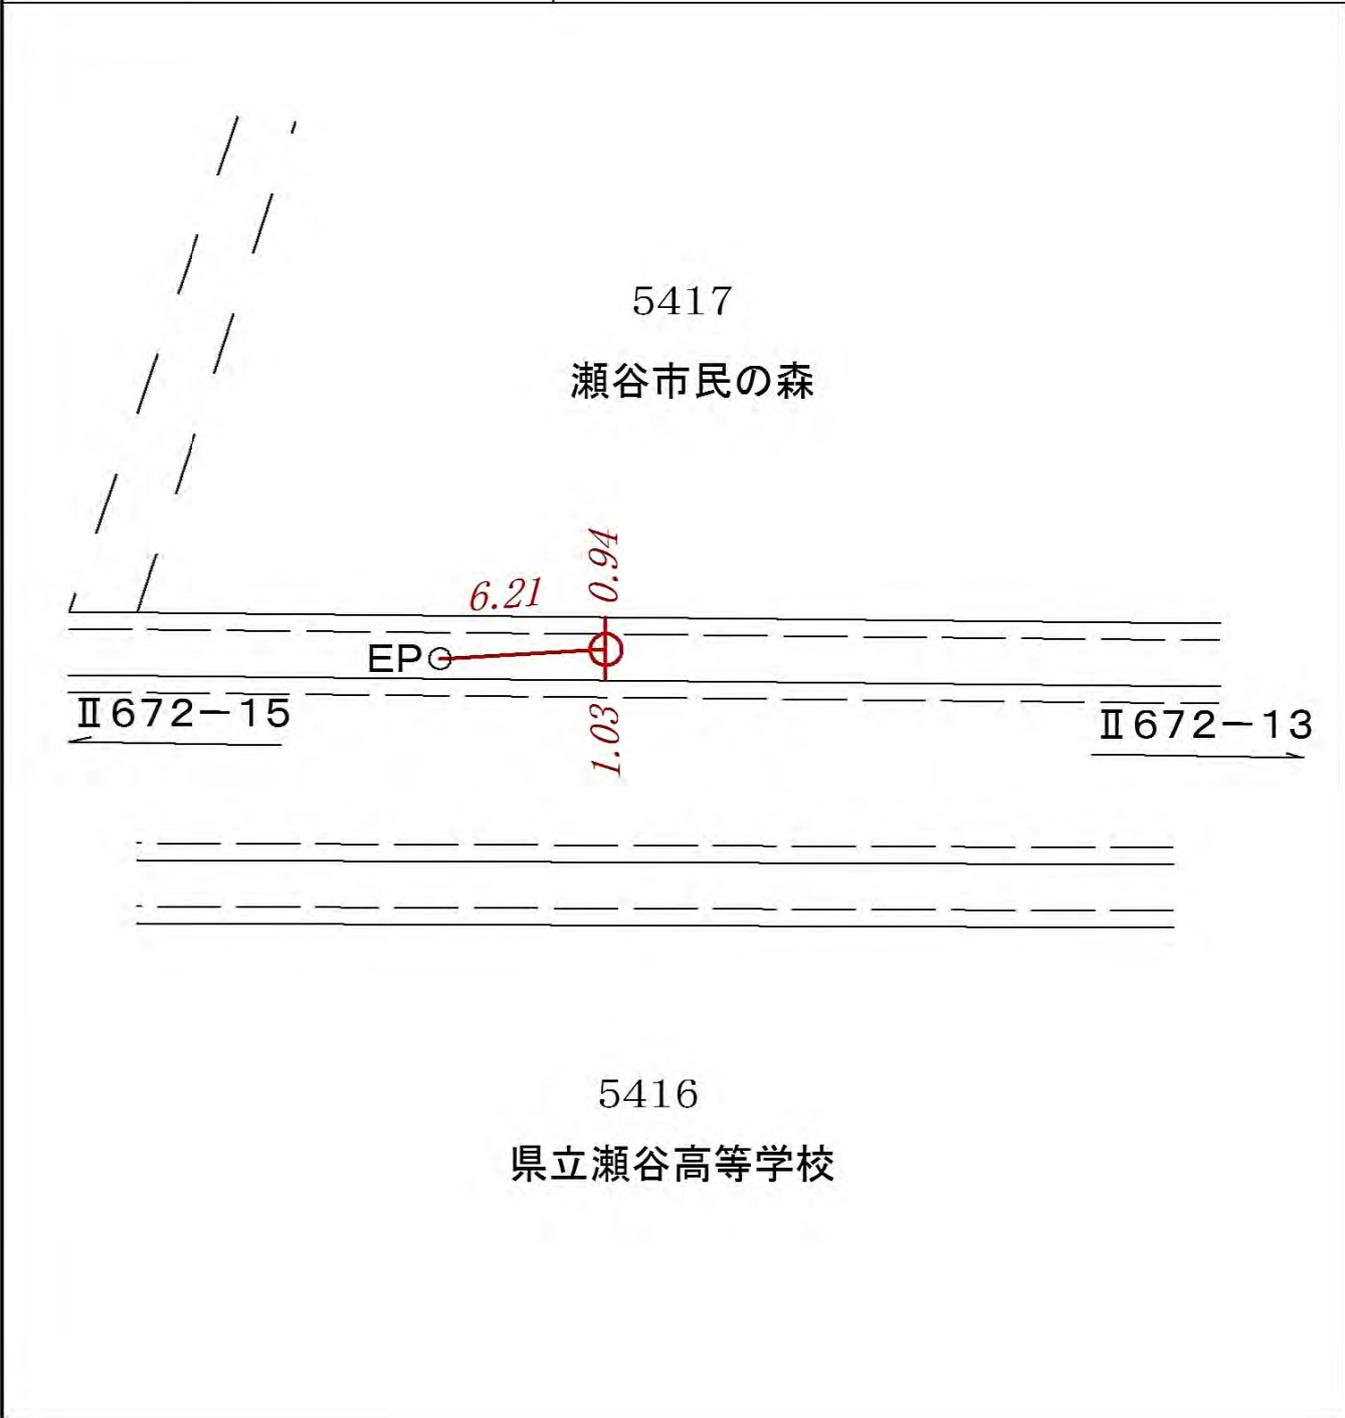

線番号	点番号	標識ノ種類	所在地
Ⅱ 6 7 2	15	<div style="border: 2px solid red; border-radius: 50%; width: 100px; height: 100px; display: flex; align-items: center; justify-content: center; margin: 0 auto;"> 金 属 標 </div> ・ 鋸 ・ 木 杭 キ ザ ミ	瀬谷区瀬谷町五四六五番地先
要 図			

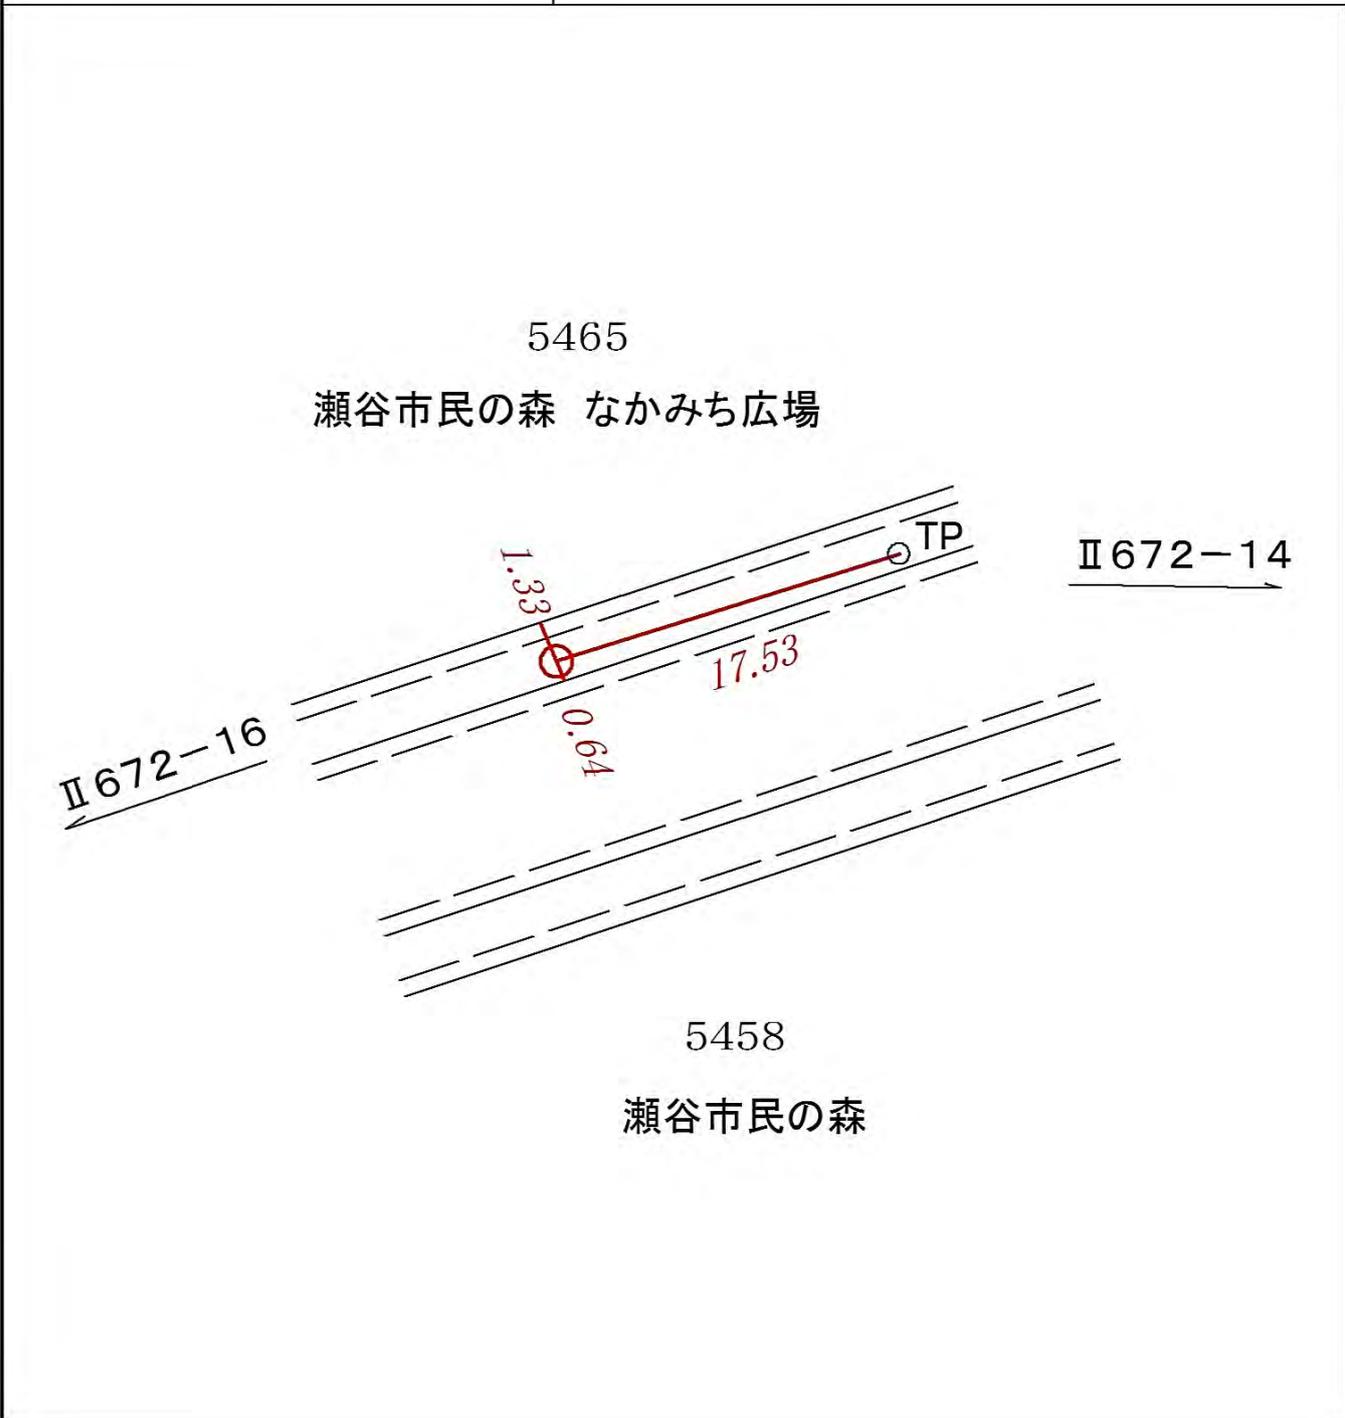

線
番
号

点
番
号

標 識 ノ 種 類

所 在 地

Ⅱ 6 7 2


16

金 属 標 ・ 鋸 ・ 木 杭

キ ザ ミ

要 図

瀬谷区瀬谷町五二〇二番地先

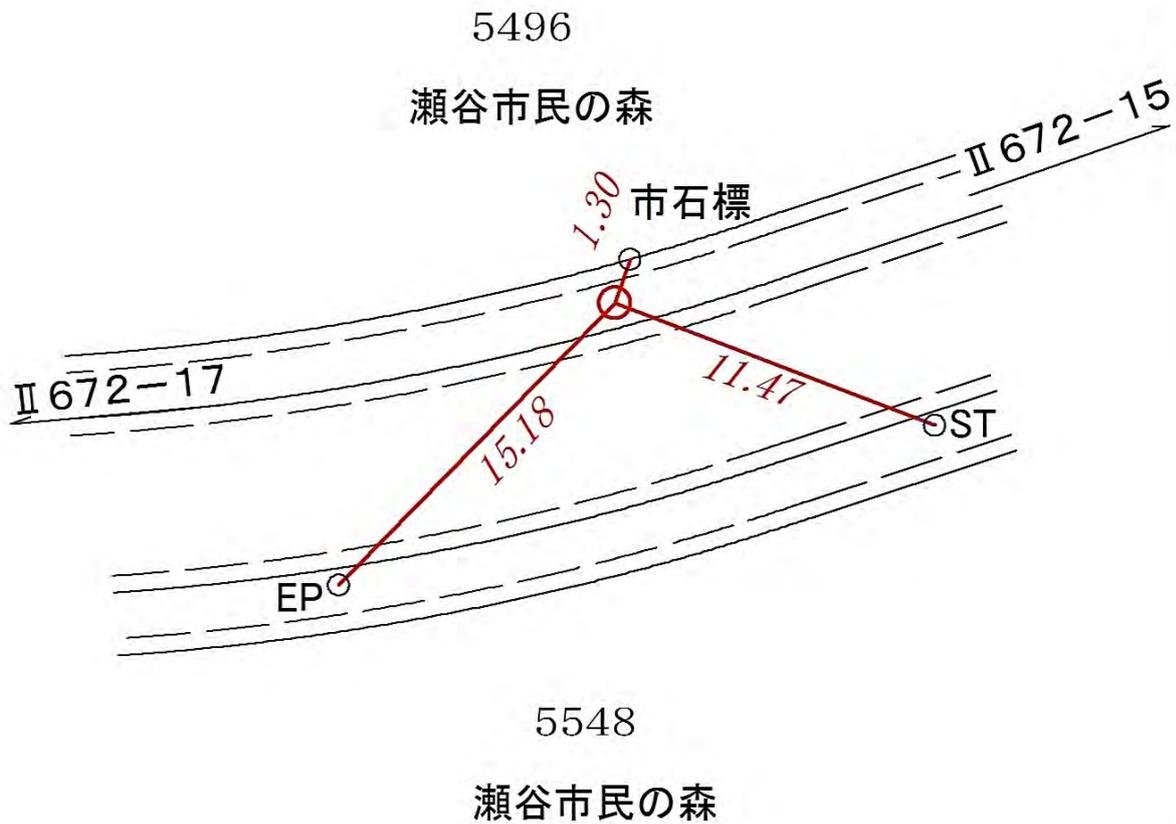

線
番
号

点
番
号

標 識 ノ 種 類

所 在 地

Ⅱ 6 7 2


1 7

金 属 標 ・ 鋸 ・ 木 杭

キ ザ ミ

要 図

瀬谷区瀬谷町五五三〇番地先

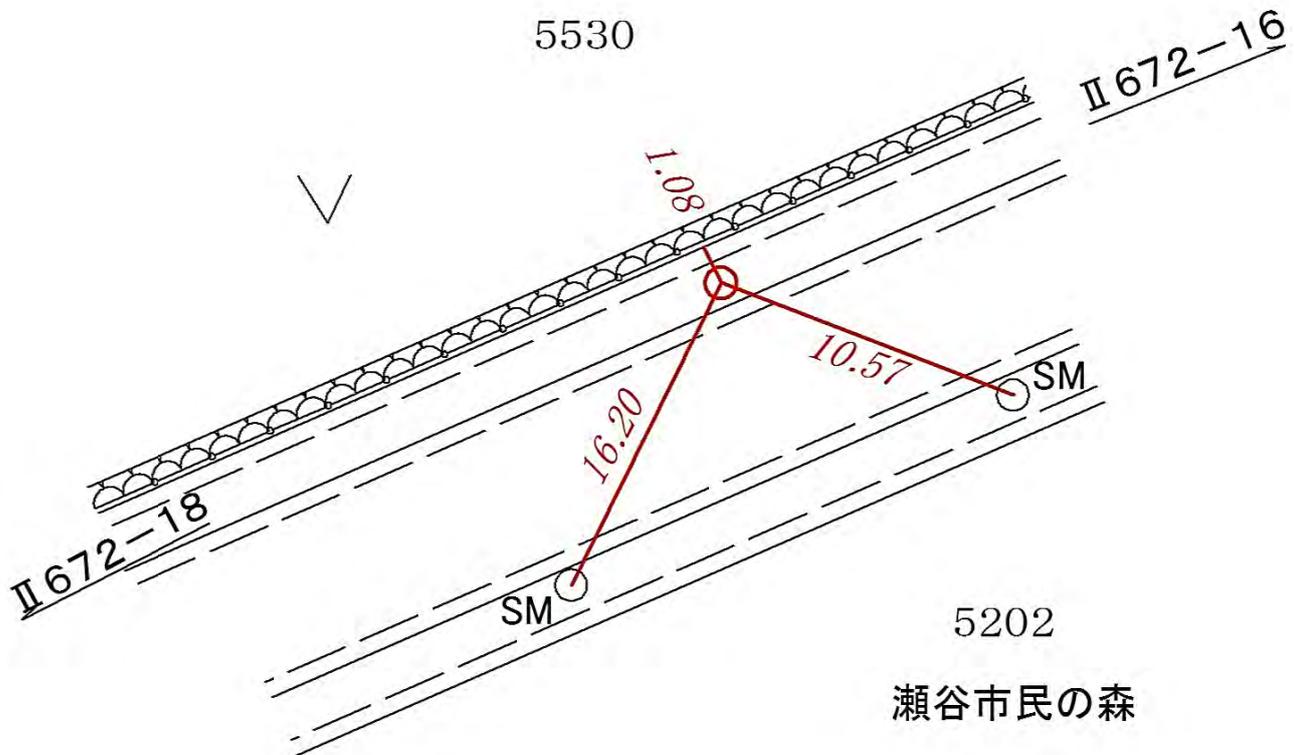

線番号

点番号

標識ノ種類

所在地

II 672


18

金属標・鋸・木杭

キザミ

要 図

瀬谷区東野八二番地先

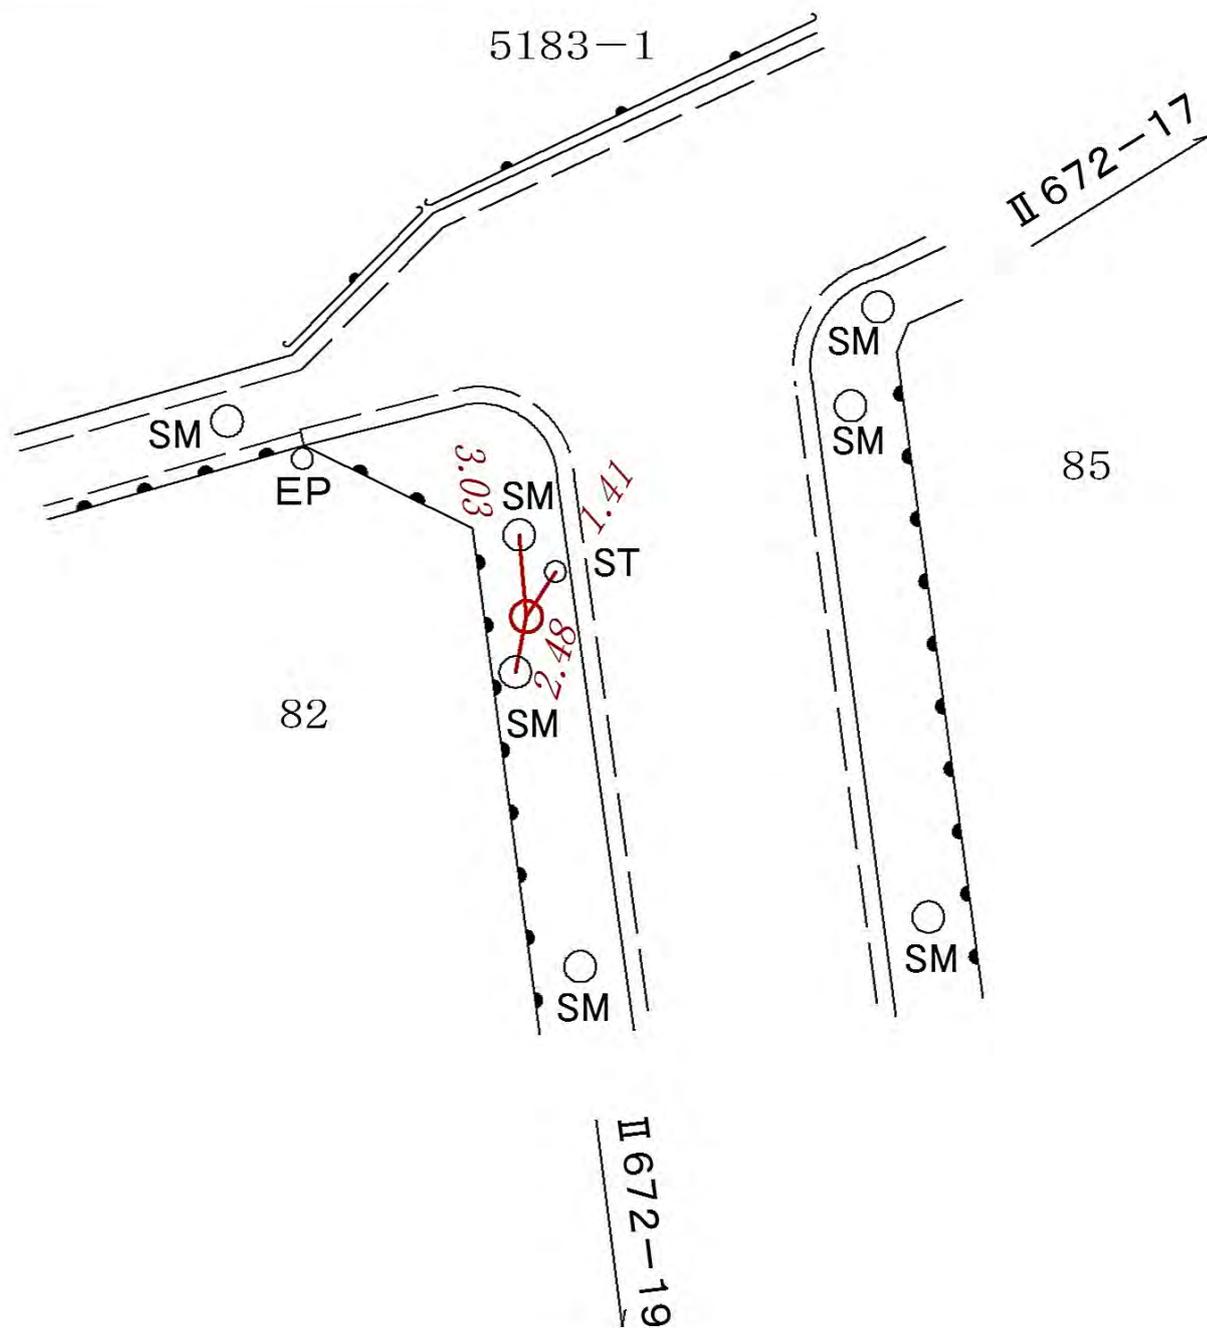

所在地

瀬谷区東野六八番地先

標識ノ種類

金属標・鋸・木杭

キザミ

点番号

20

線番号

II 672

要 図



所在地

瀬谷区相沢七丁目二六一一四番地先

標識ノ種類

金属標・鋸・木杭

キザミ


点番号

21

線番号

II 672

要 図

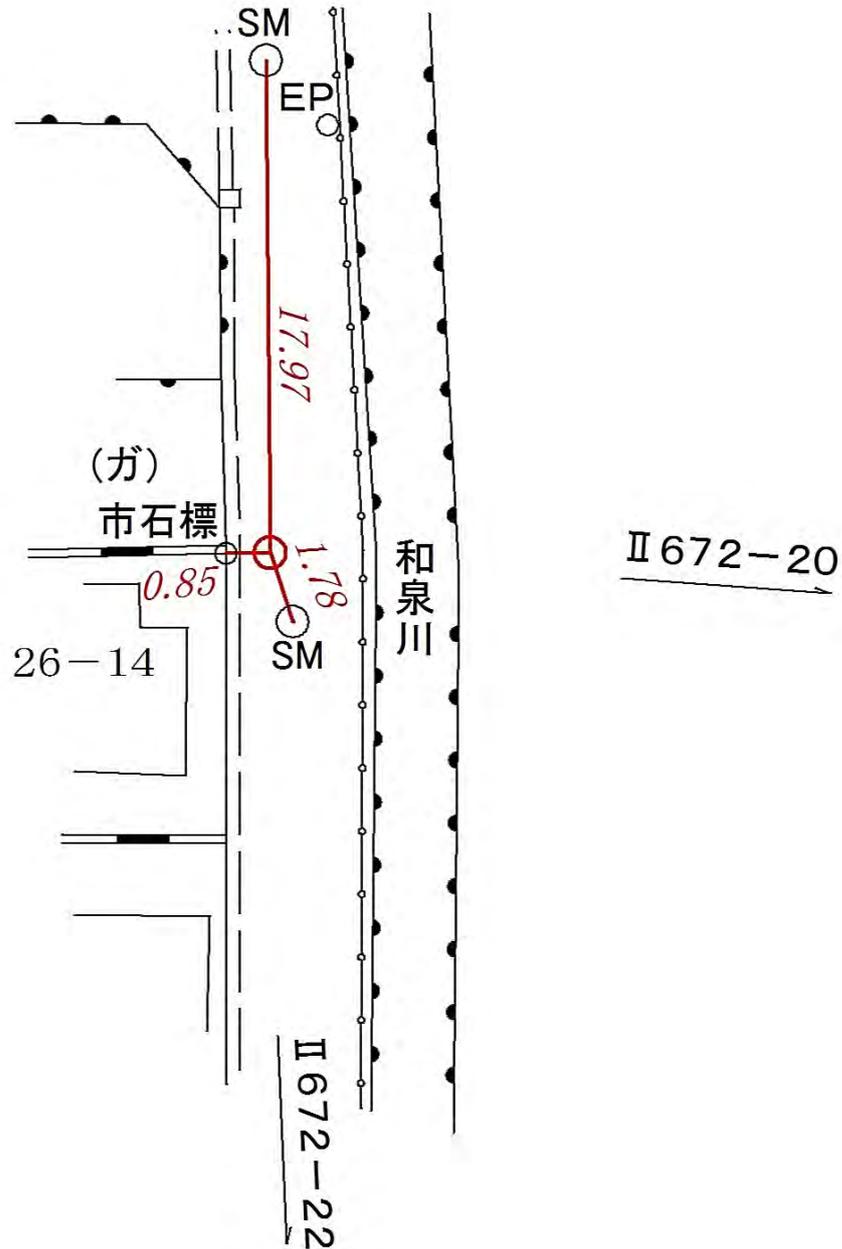

所在地

瀬谷区相沢二丁目五六―一 番地先

標識ノ種類

金属標・鋸・木杭

キザミ

線番号

II 672

点番号

22

要 図



所在地

瀬谷区相沢二丁目五六―一 番地先

標識ノ種類

金属標・鋌・木杭

キザミ


線番号

II 672

点番号

23

要 図

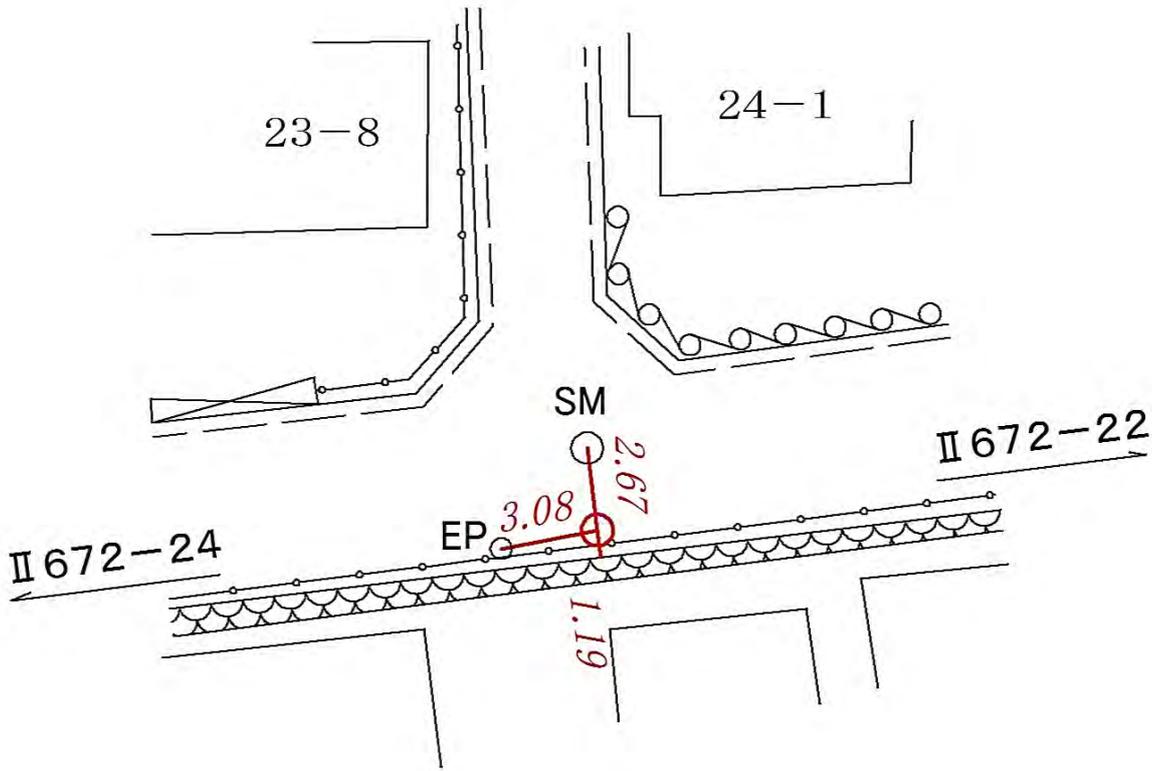

56-1

横浜市立相沢小学校

所在地

瀬谷区相沢二丁目五九一九番地先

標識ノ種類

金属標・鋌・木杭

キザミ


点番号

24

線番号

II 672

要 図

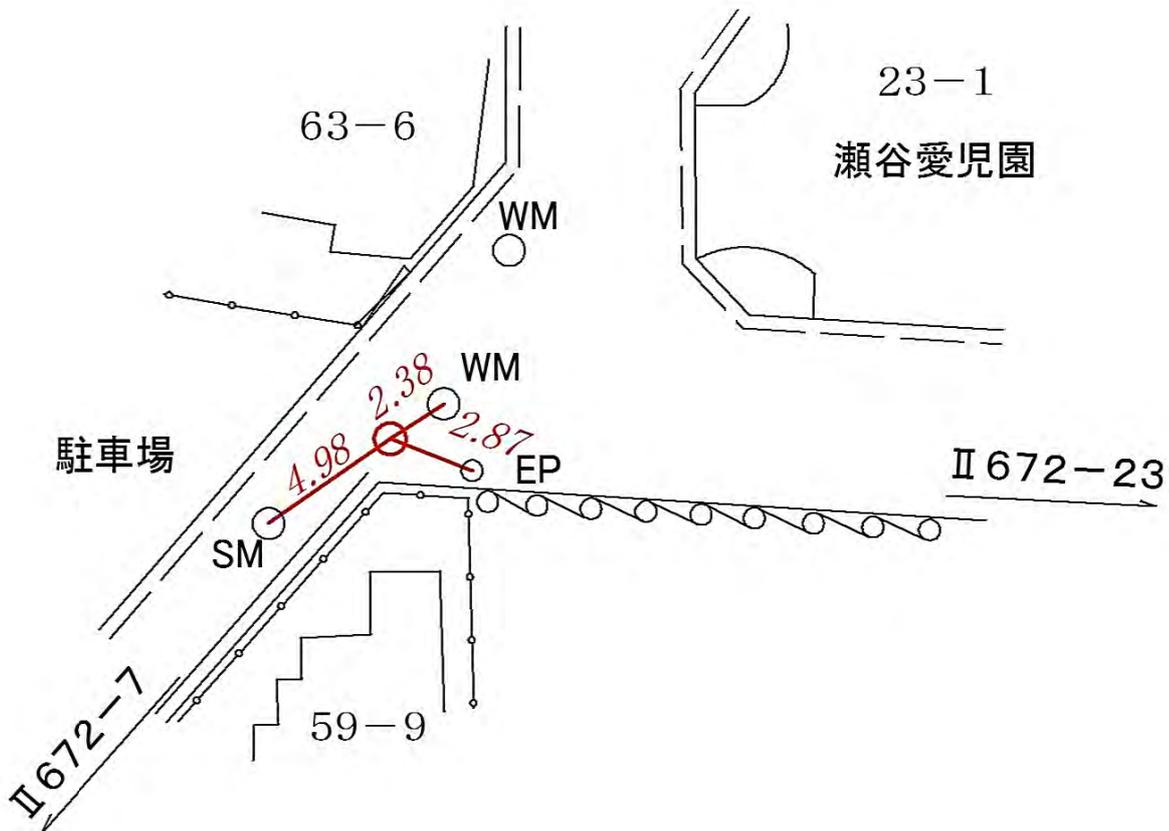

所在地

旭区中沢三丁目二四―二五番地先

標識ノ種類

金属標・鋌・木杭

キザミ


点番号

1

線番号

II 673

要 図

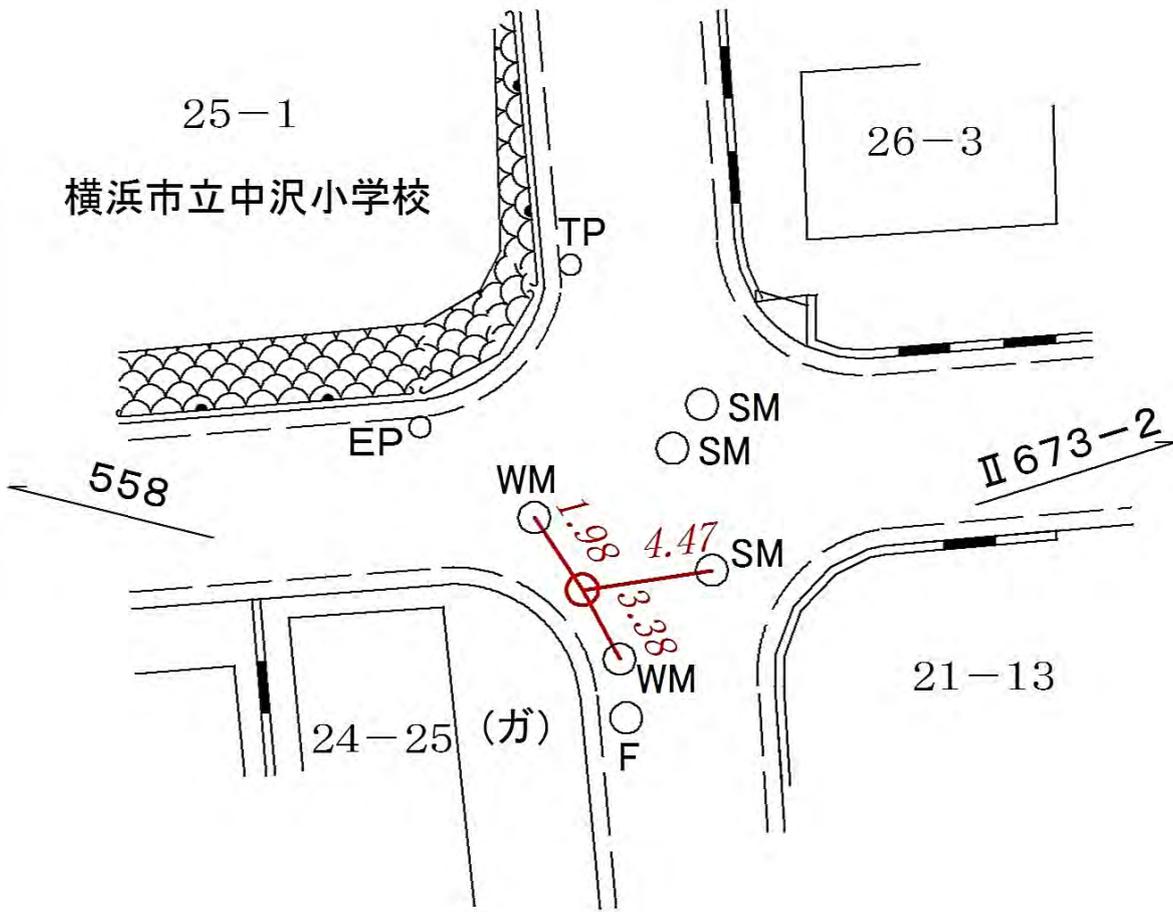

所在地

旭区中沢三丁目二六一二八番地先

標識ノ種類

金属標・鋌・木杭

キザミ


点番号

2

線番号

II 673

要 図

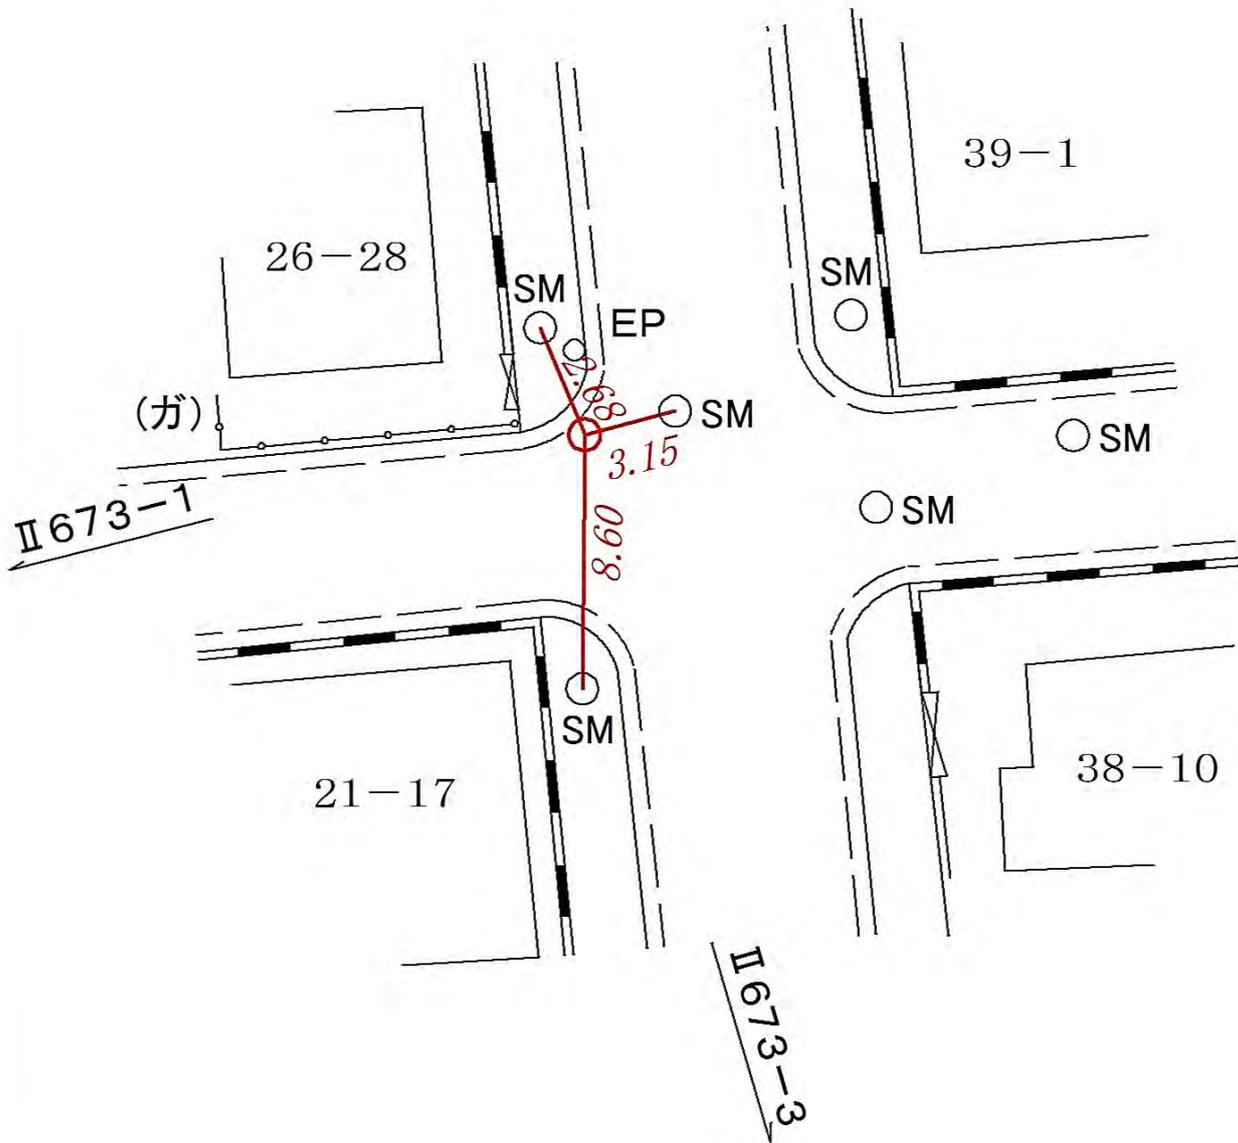

所在地

旭区中沢三丁目二一―二五番地先

標識ノ種類

金属標・鋸・木杭

キザミ


点番号

3

線番号

II 673

要 図

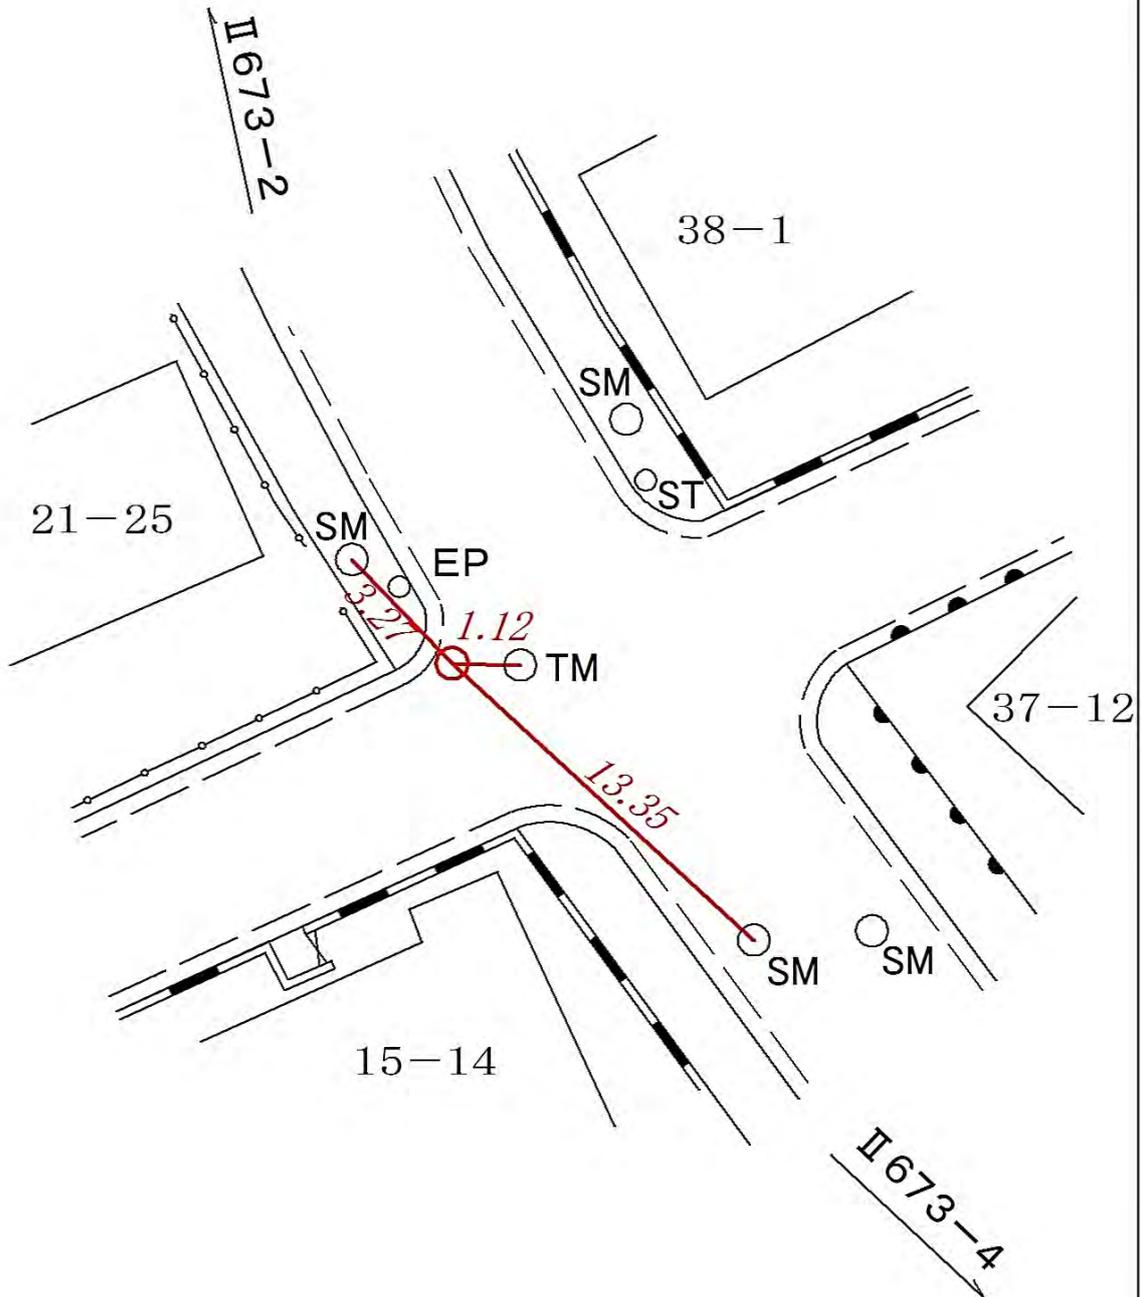

線番号

点番号

標識ノ種類

所在地

Ⅱ673


4

金属標・鋸・木杭

キザミ

要 図

旭区中沢二丁目一四一一番地先

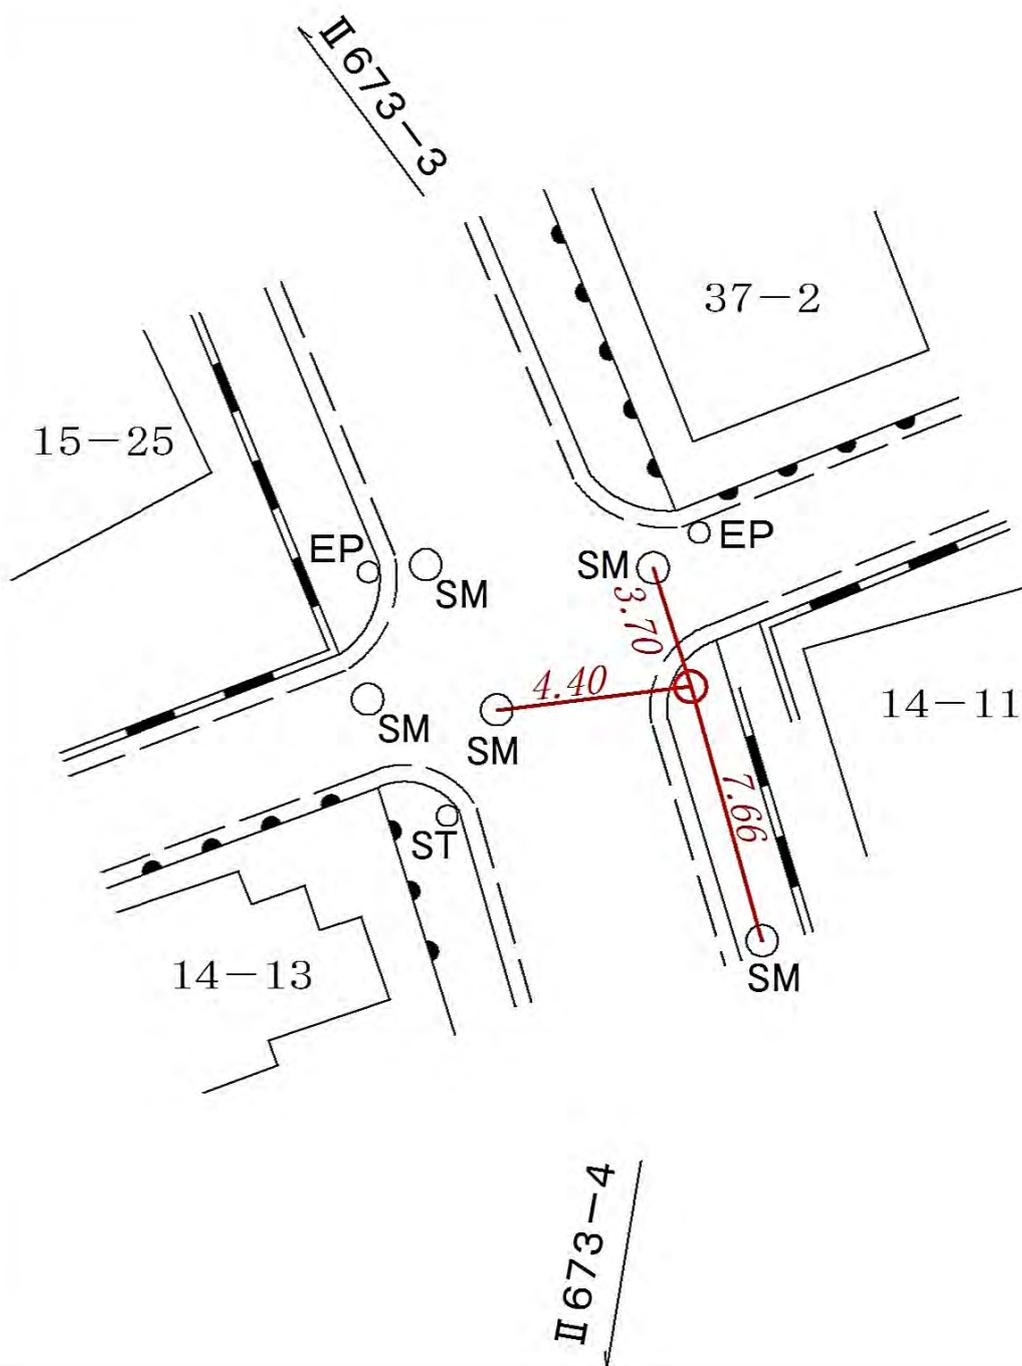

線番号

点番号

標識ノ種類

所在地

Ⅱ673


5

金属標・鋸・木杭

キザミ

要 図

旭区中沢二丁目九一五番地先

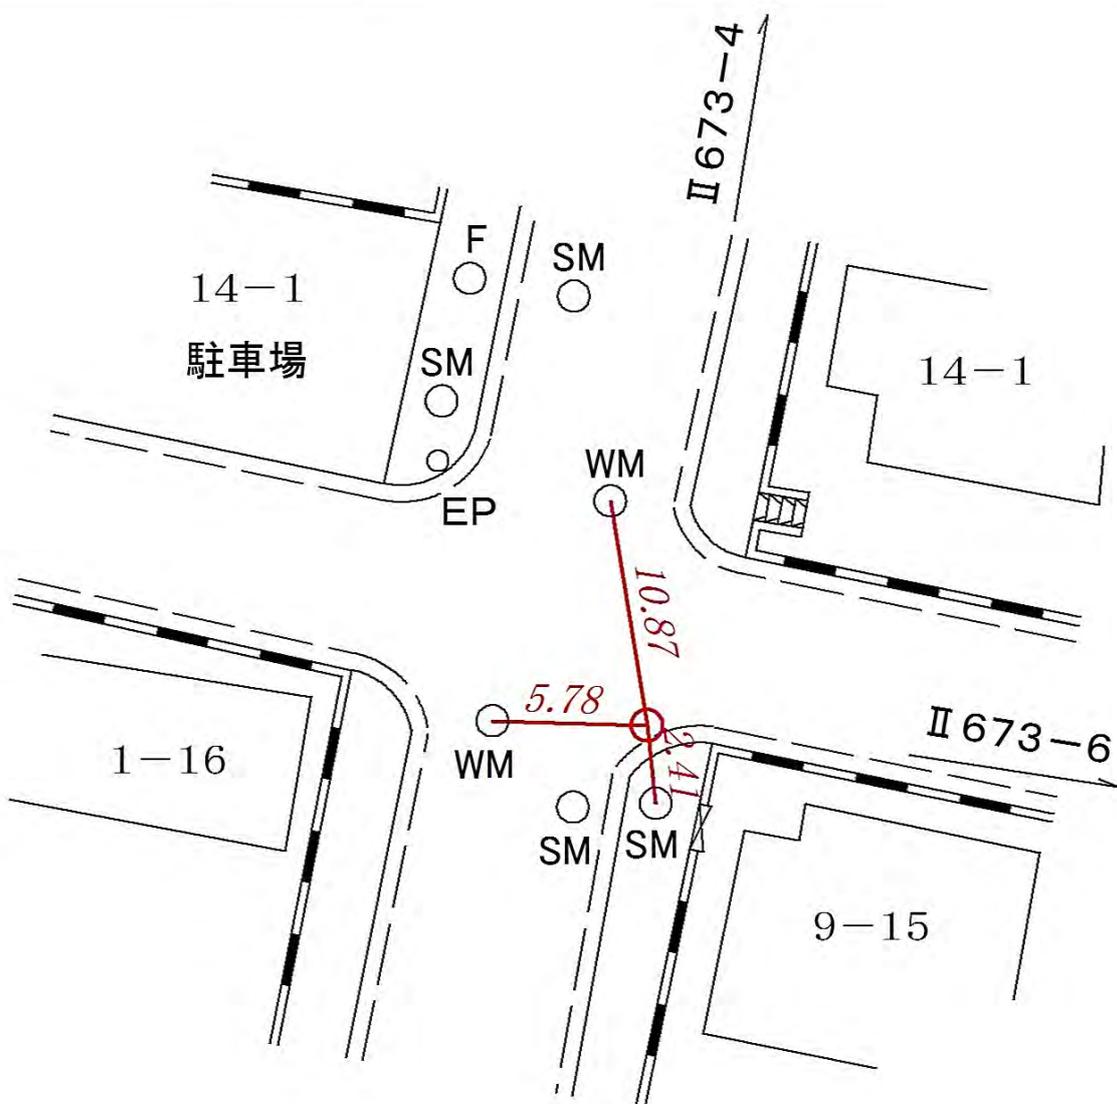

線
番
号

点
番
号

標 識 ノ 種 類

所 在 地

Ⅱ 6 7 3


6

金 属 標 ・ 鋸 ・ 木 杭

キ ザ ミ

要 図

旭 区 中 沢 二 丁 目 一 二 一 番 地 先

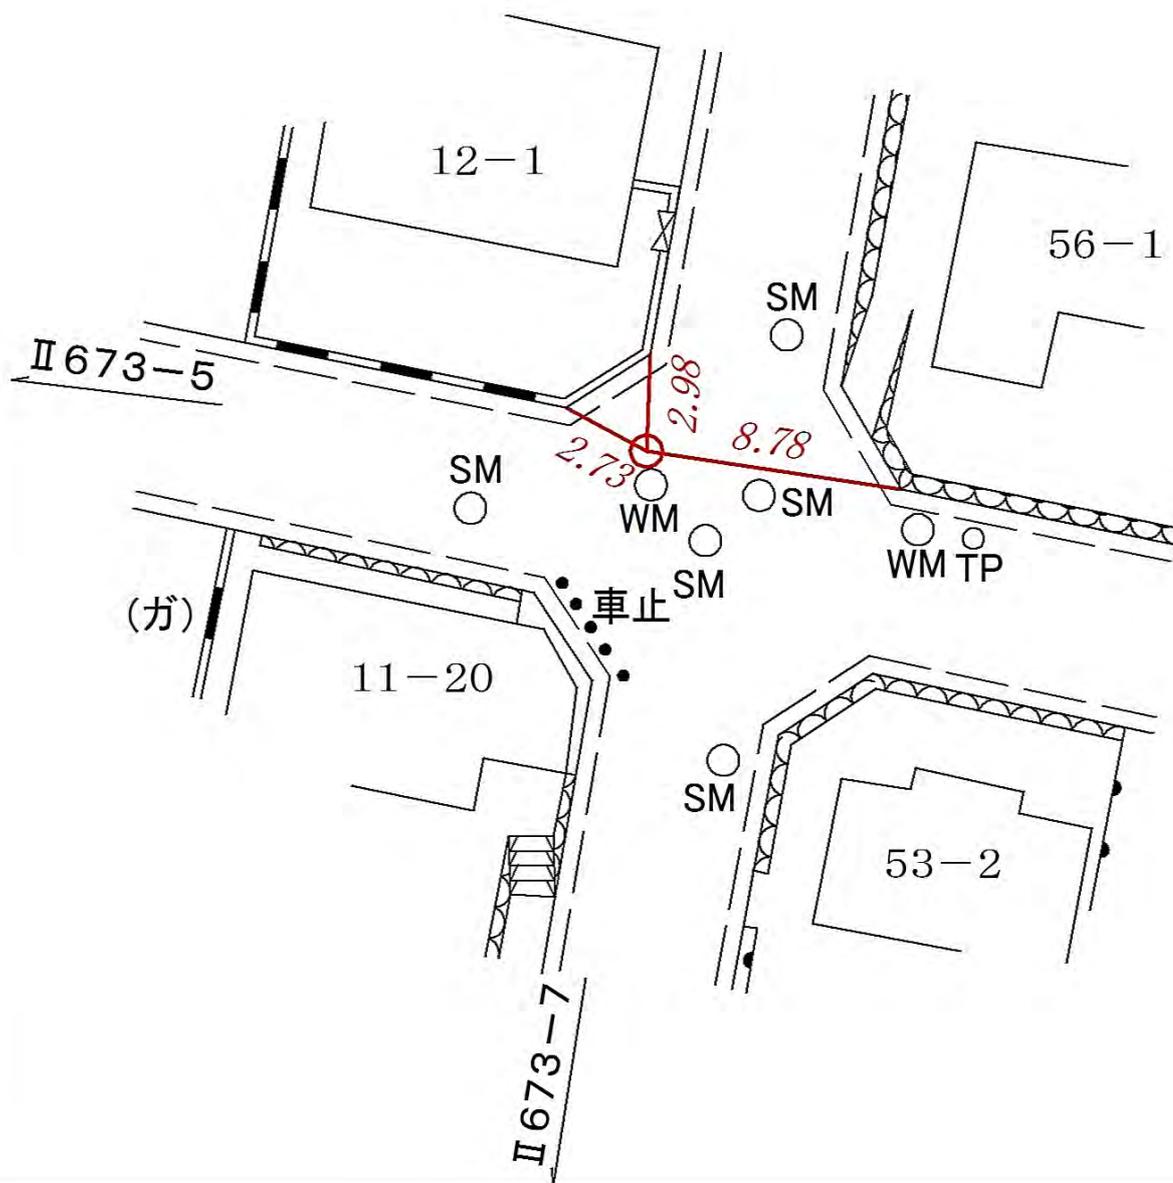

所在地

旭区中沢二丁目一―八番地先

線番号

点番号

標識ノ種類


Ⅱ 673

7

金属標・鋸・木杭

キザミ

要 図

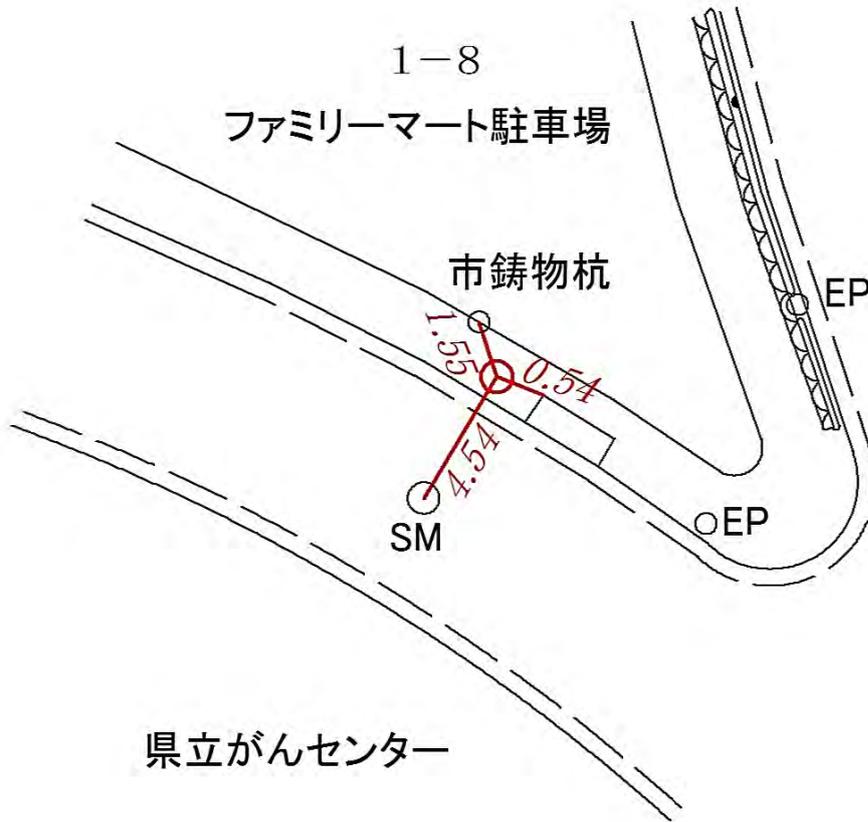

所在地

旭区二俣川一丁目八八―一六番地先

標識ノ種類

金属標・鋌・木杭

キザミ

線番号

II 673


点番号

9

要 図

3-1

県自動車運転免許試験場

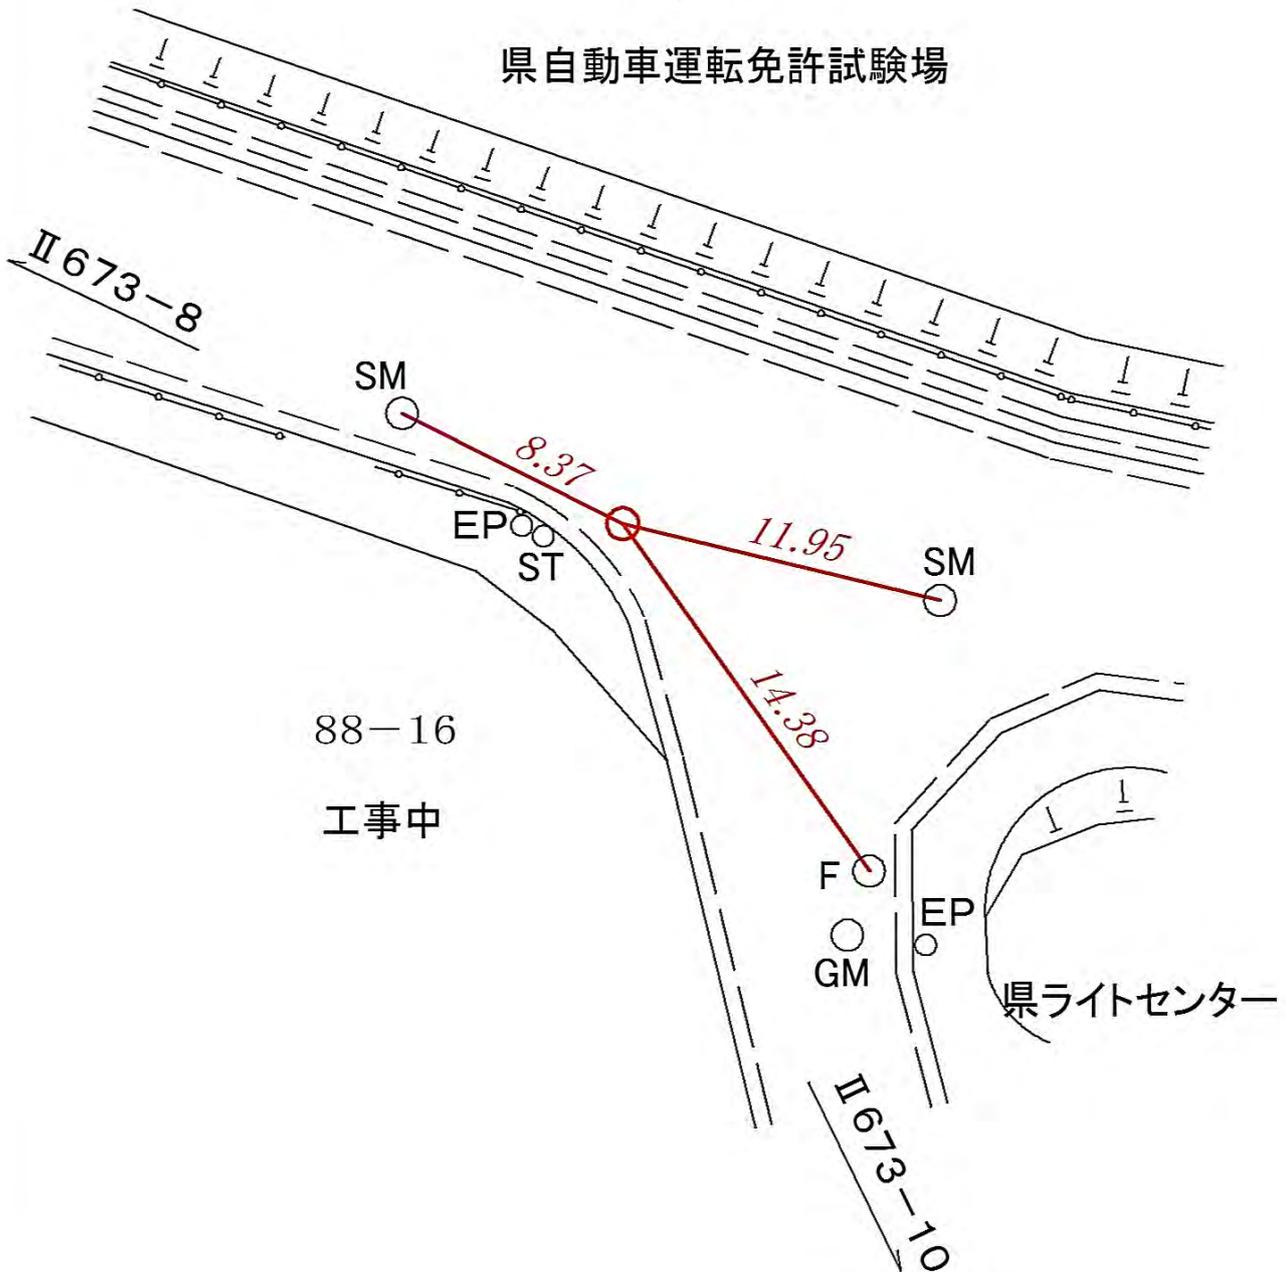

所在地

旭区二俣川一丁目八四一四番地先

標識ノ種類

金属標・鋸・木杭

キザミ


線番号

II 673

点番号

10

要 図

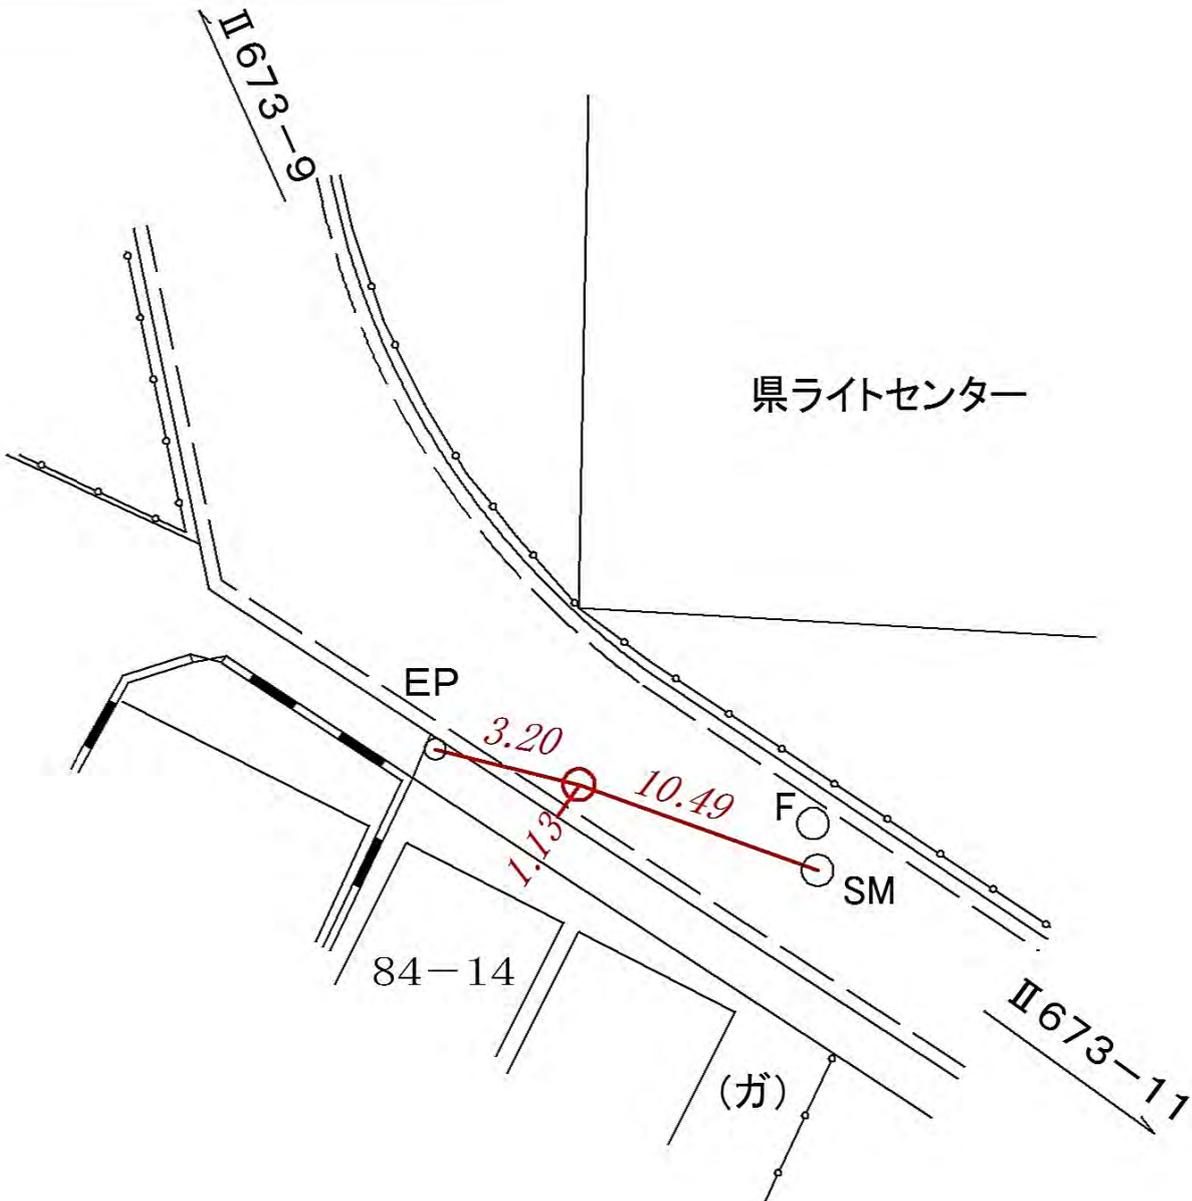

所在地

旭区二俣川一丁目八四―一 一番地先

標識ノ種類

金属標・鋸・木杭

キザミ


線番号

II 673

点番号

11

要 図

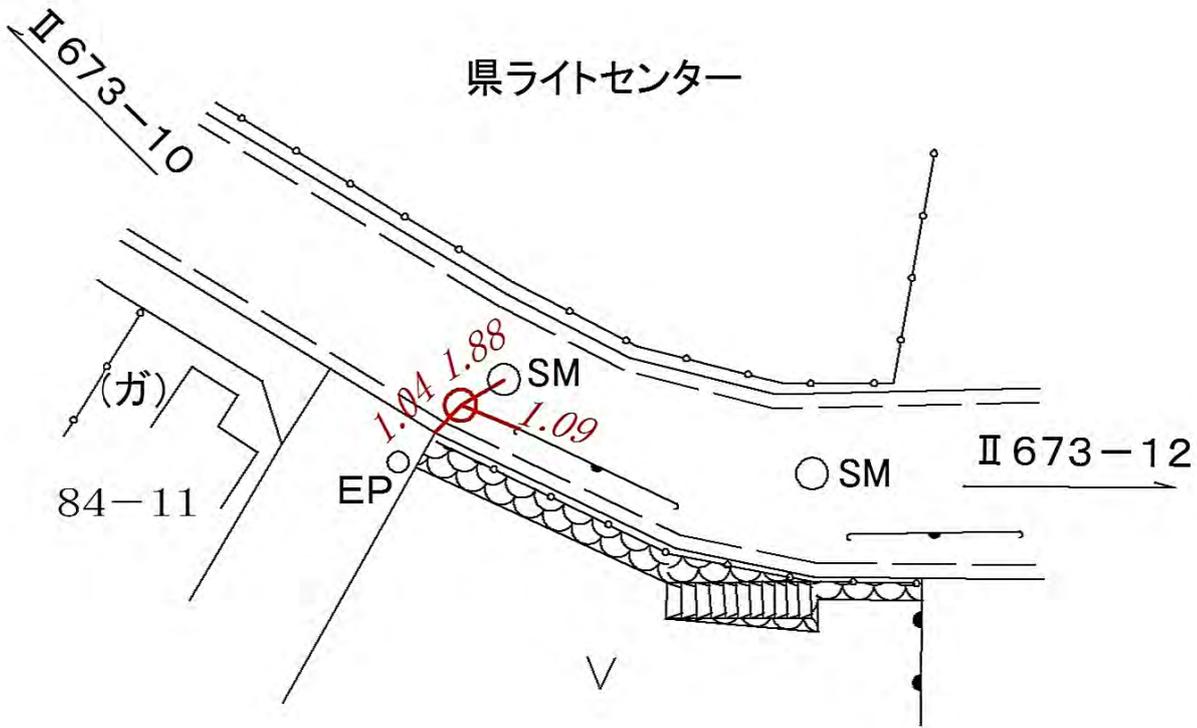

所在地

旭区二俣川一丁目八二一四番地先

標識ノ種類

金属標・鋸・木杭

キザミ


点番号

12

線番号

II 673

要 図

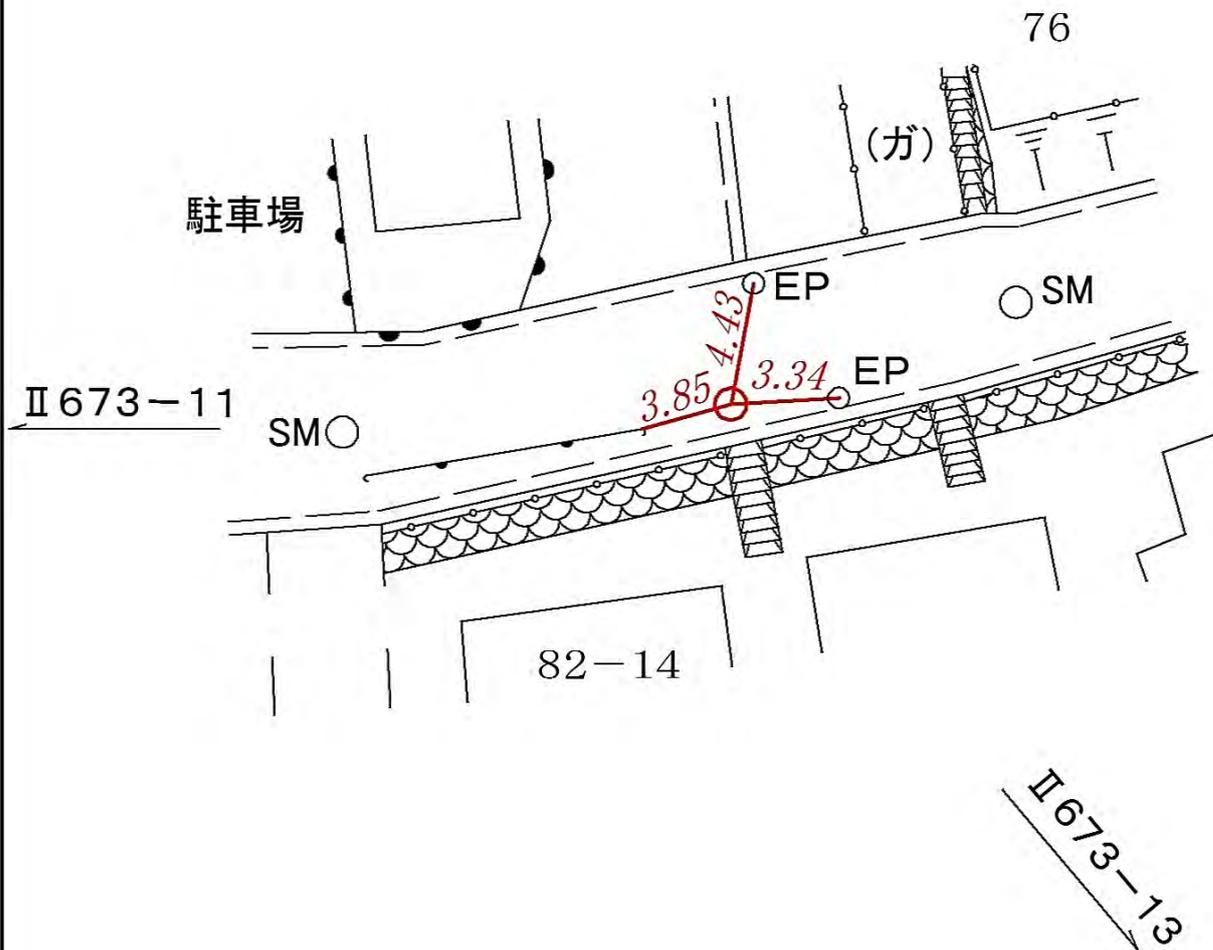

所在地

旭区二俣川一丁目三三番地先

標識ノ種類

金属標・鋸・木杭

キザミ


点番号

13

線番号

II 673

要 図

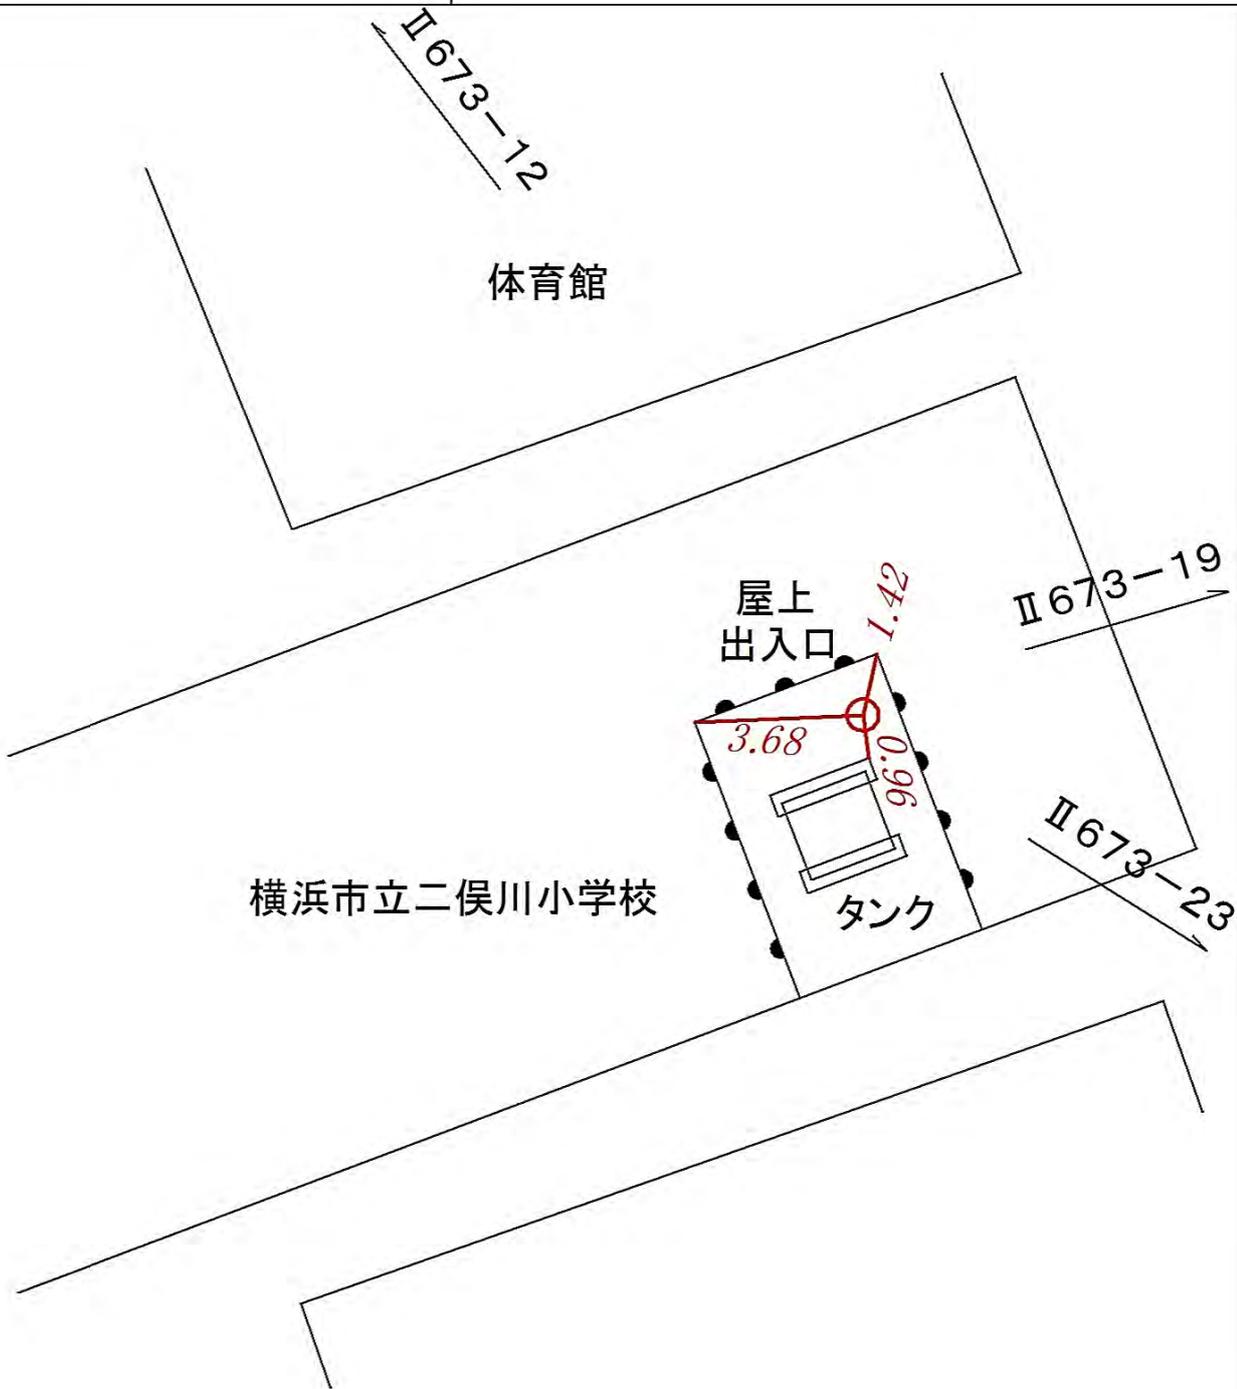

所在地

旭区本村町一五―三番地先

標識ノ種類

金属標・鋸・木杭

キザミ


点番号

14

線番号

Ⅱ 6 7 3

要 図

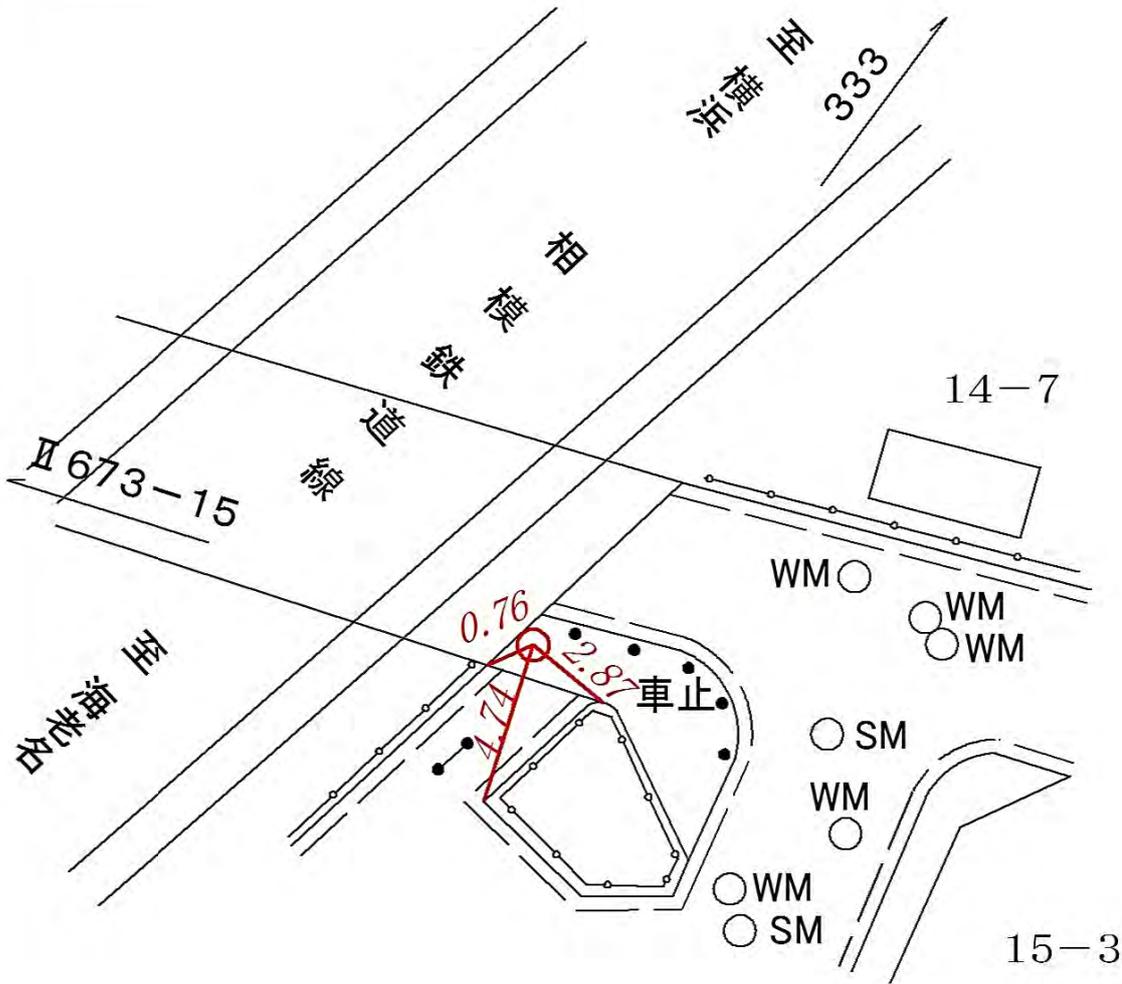

線番号

点番号

標識ノ種類

所在地

II 673


16

金属標・鋸・木杭

キザミ

要 図

旭区本村町二七番地先

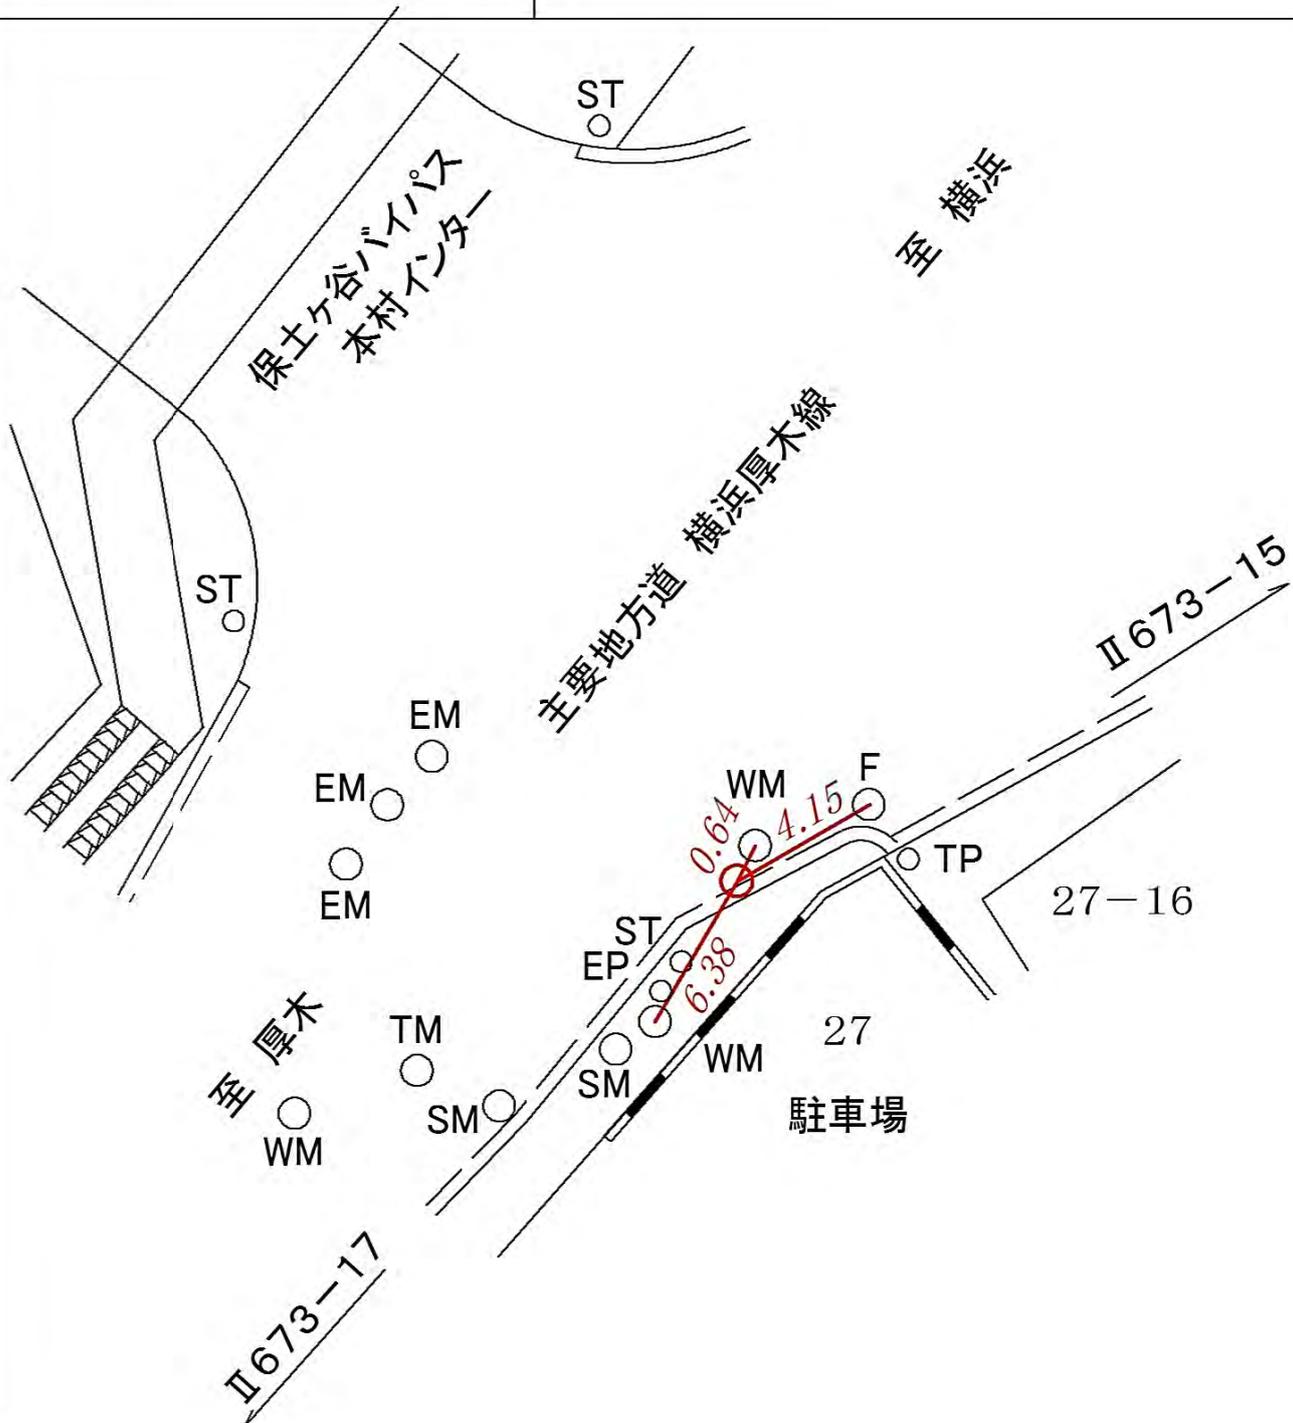

線番号

点番号

標識ノ種類

所在地

II 673

18

金属標・鋌・木杭

キザミ

要 図

旭区二俣川一丁目一―一番地先



線番号

点番号

標識ノ種類

所在地

II 673


19

金属標・鋸・木杭

キザミ

要 図

旭区二俣川一丁目三一二番地先

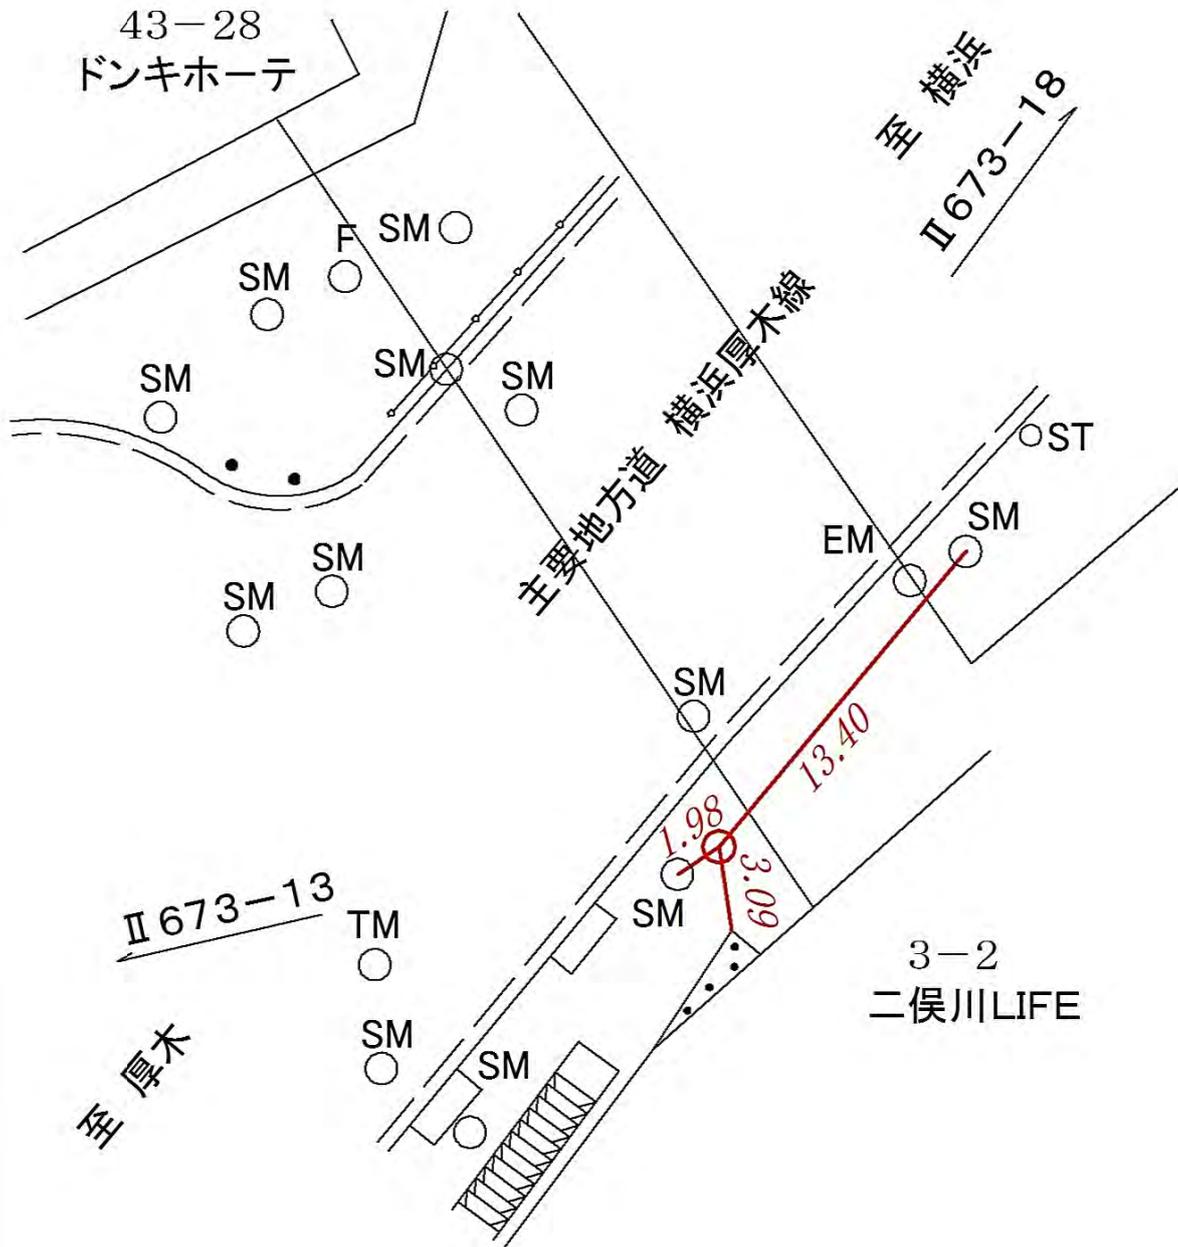

所在地

旭区二俣川二丁目三六一三番地先

標識ノ種類

金属標・鋌・木杭

キザミ


点番号

20

線番号

II 673

要 図

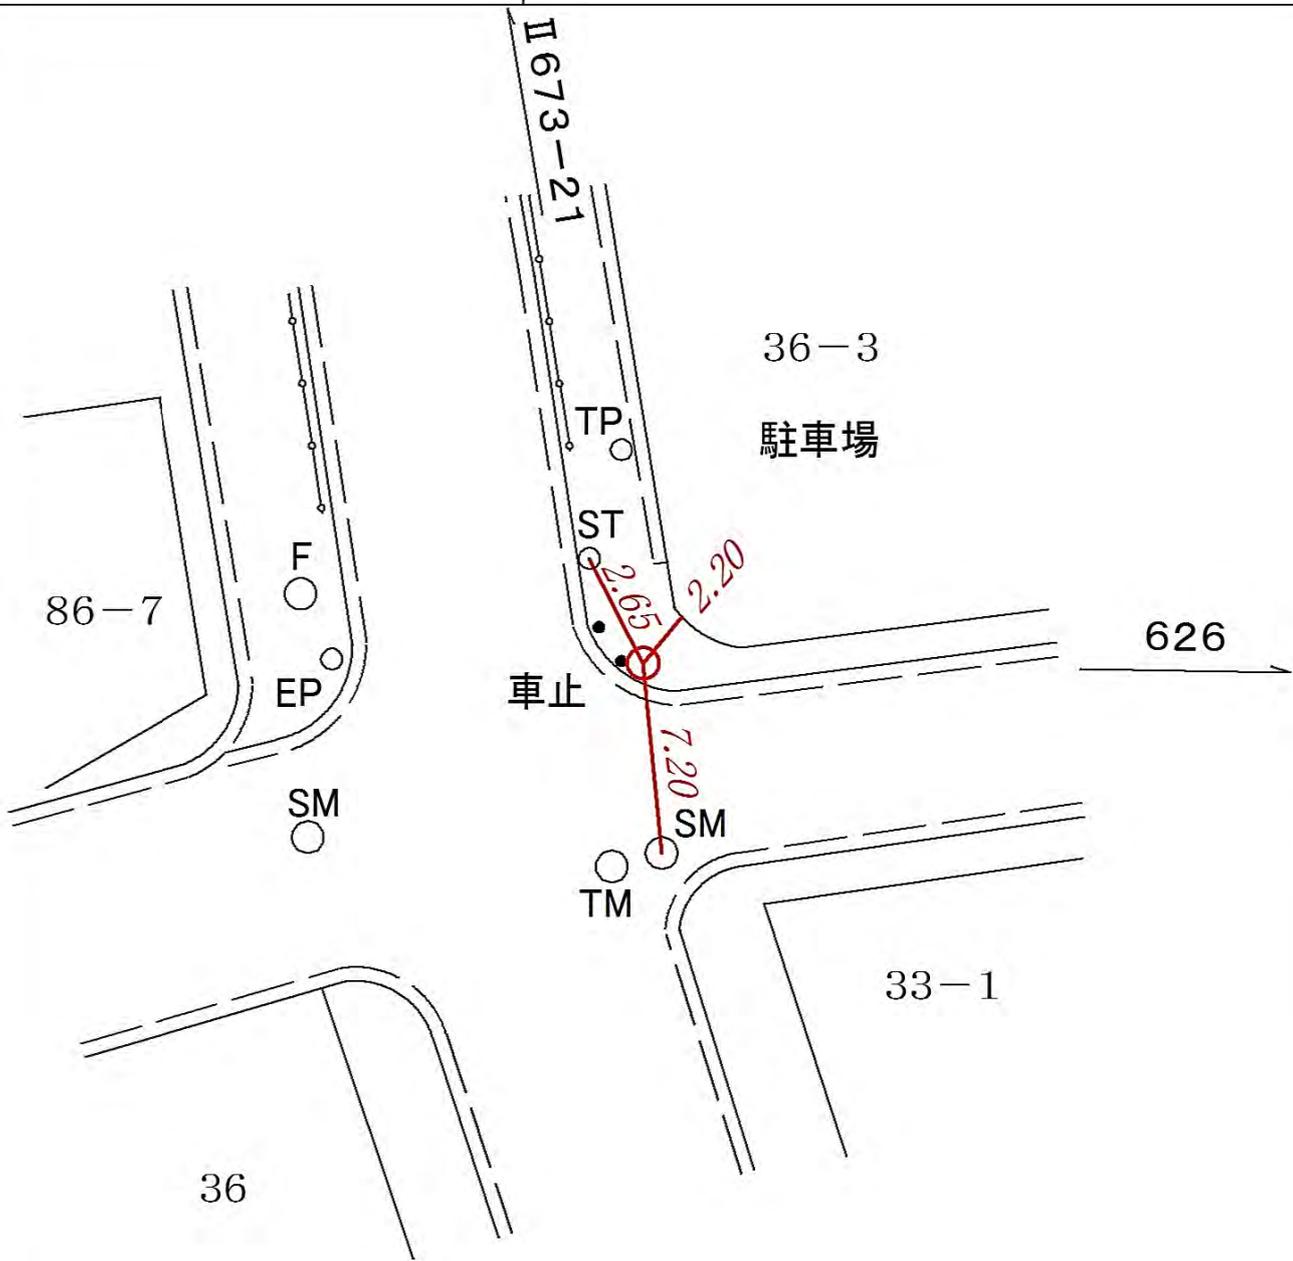

所在地

旭区二俣川二丁目四一―一五番地先

標識ノ種類

金属標・鋏・木杭

キザミ


点番号

21

線番号

II 673

要 図

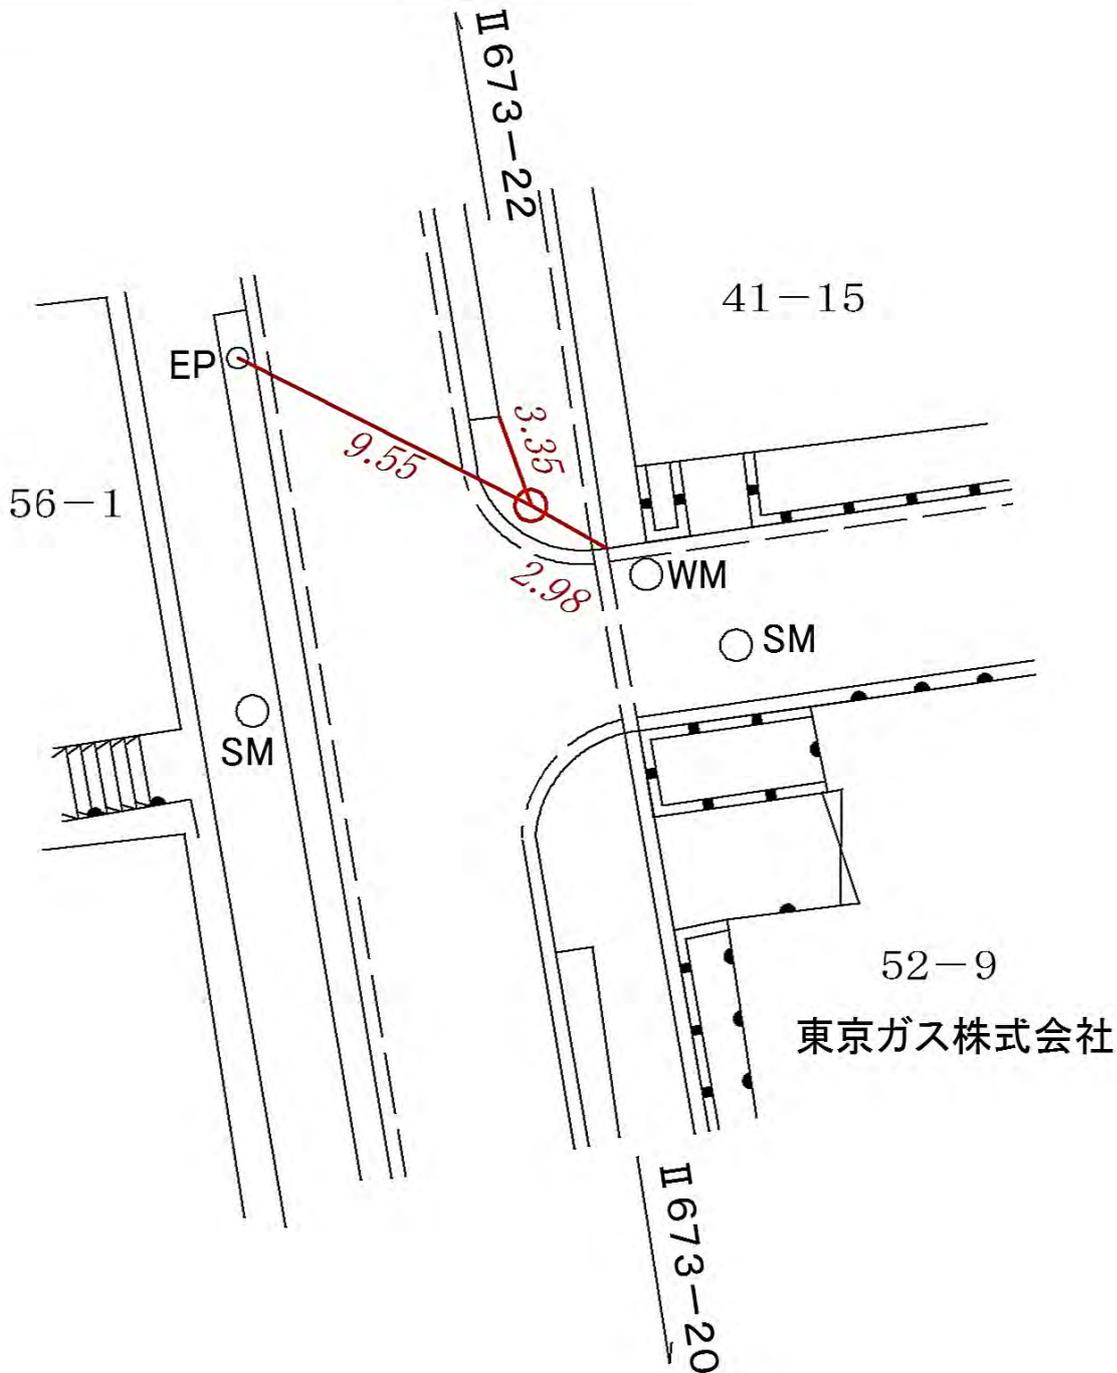

線番号

点番号

標識ノ種類

所在地

II 673


22

金属標・鋸・木杭

キザミ

要 図

旭区二俣川二丁目五二一 一番地先

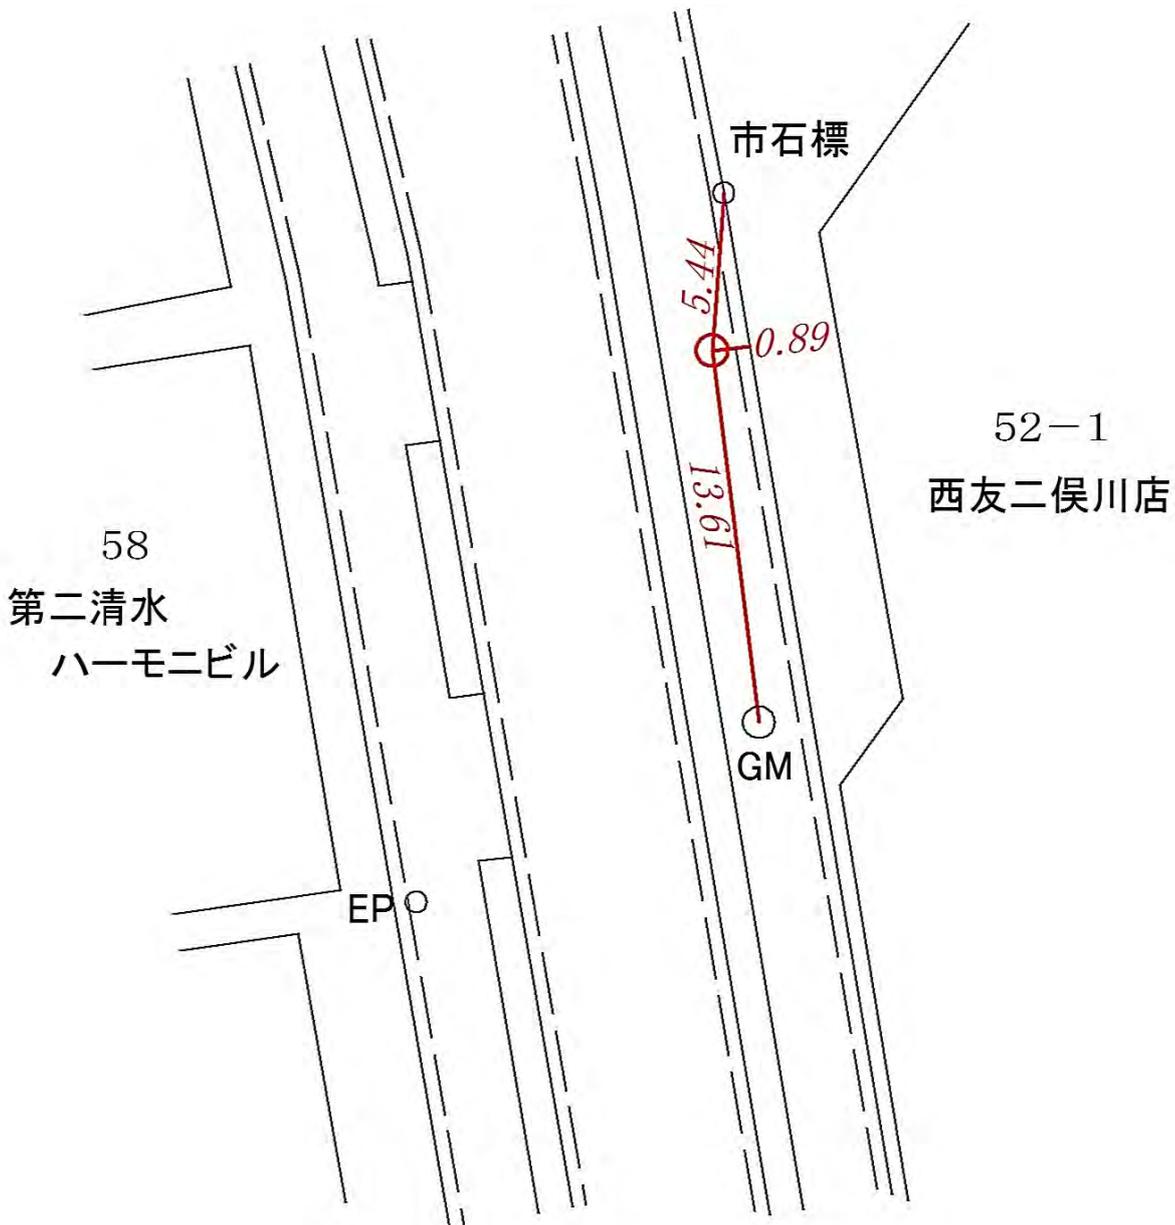

所在地

旭区二俣川二丁目五二番地先

標識ノ種類

金属標・鋸・木杭

キザミ


点番号

23

線番号

II 673

要 図

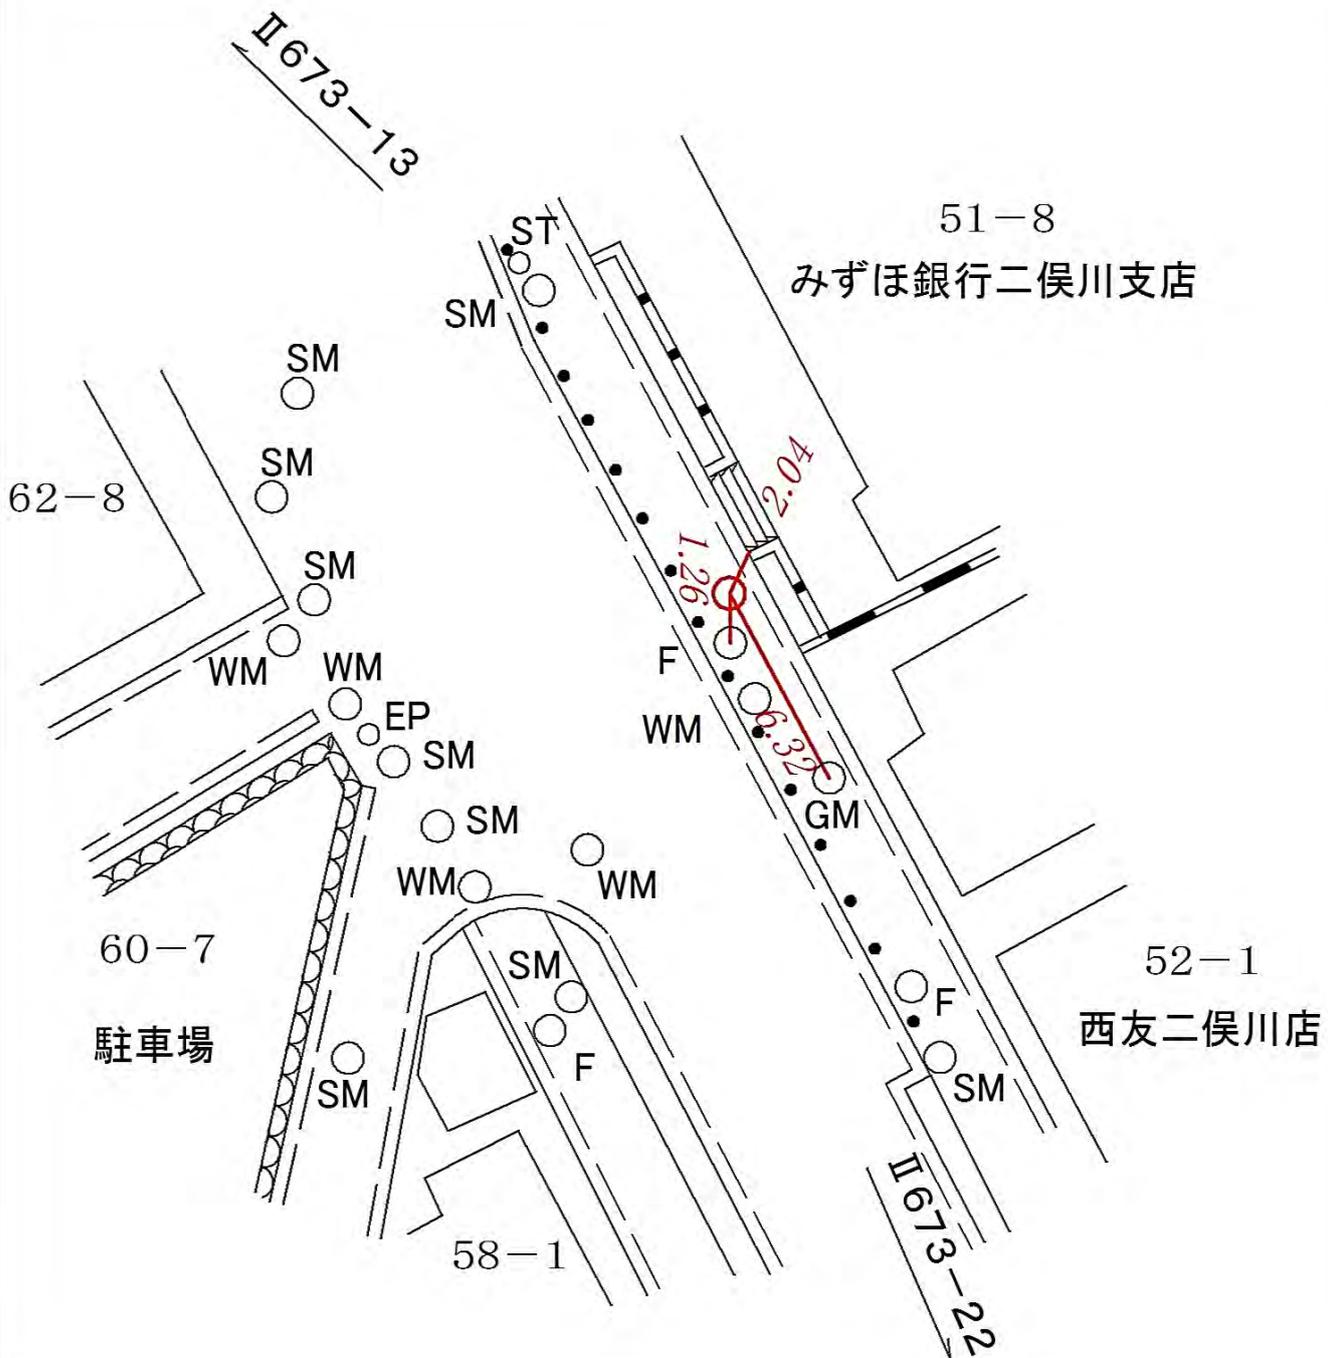

所在地

戸塚区上矢部町一二四二番地先

標識ノ種類

金属標・鋸・木杭

キザミ


点番号

1

線番号

II 674

要 図

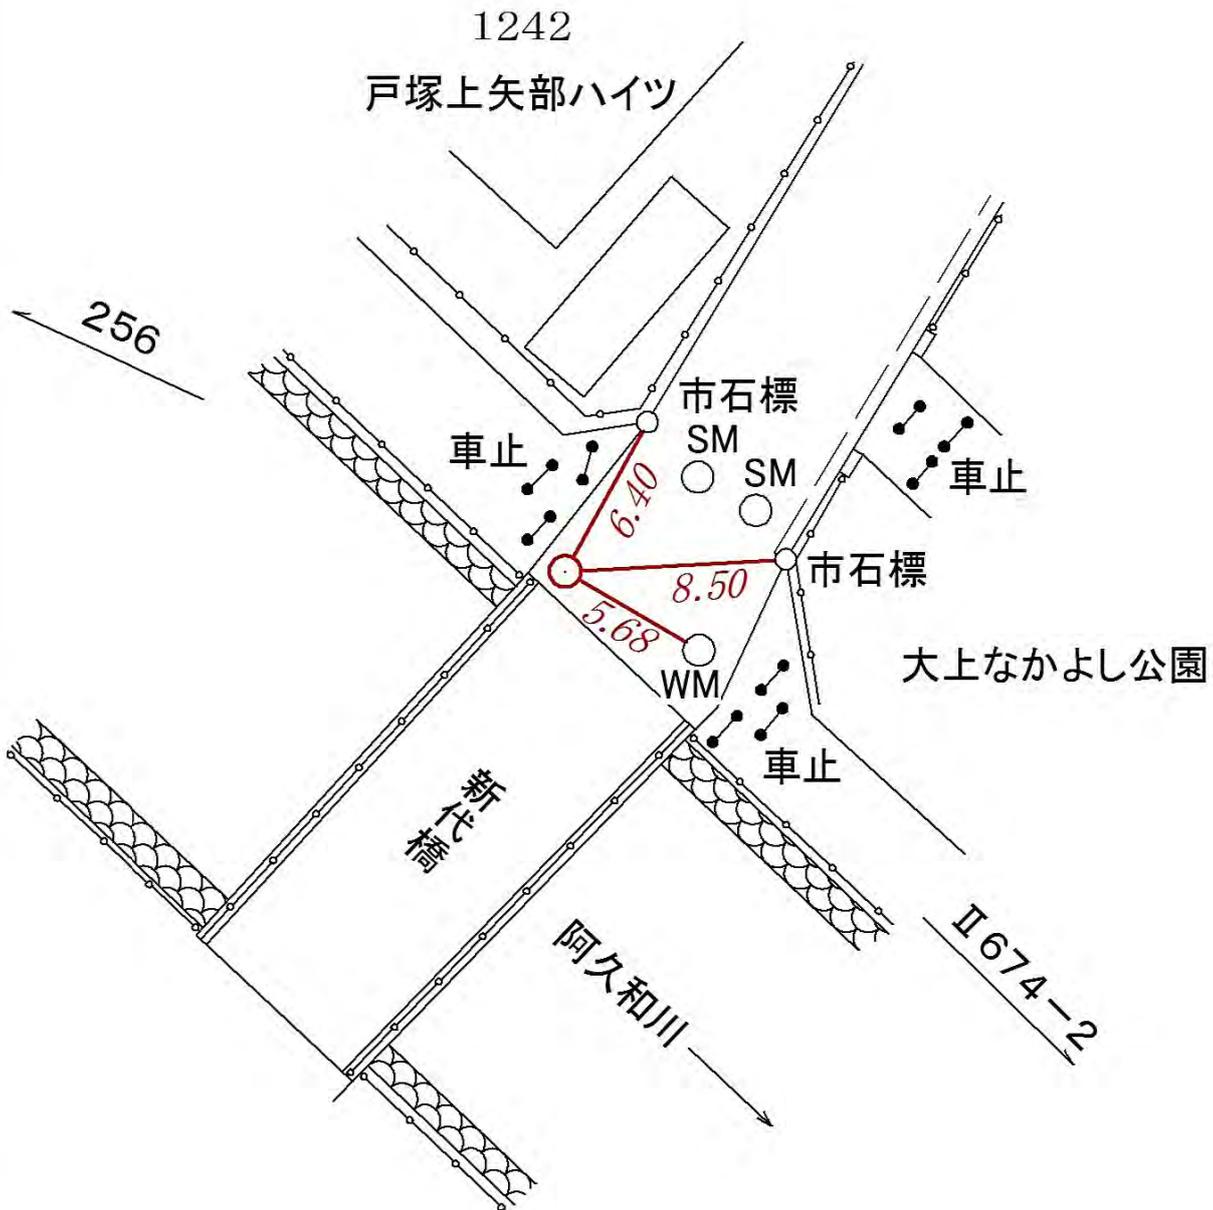

所在地

戸塚区上矢部町一二一〇番地先

標識ノ種類

金属標・鋸・木杭

キザミ


線番号

II 674

点番号

2

要 図

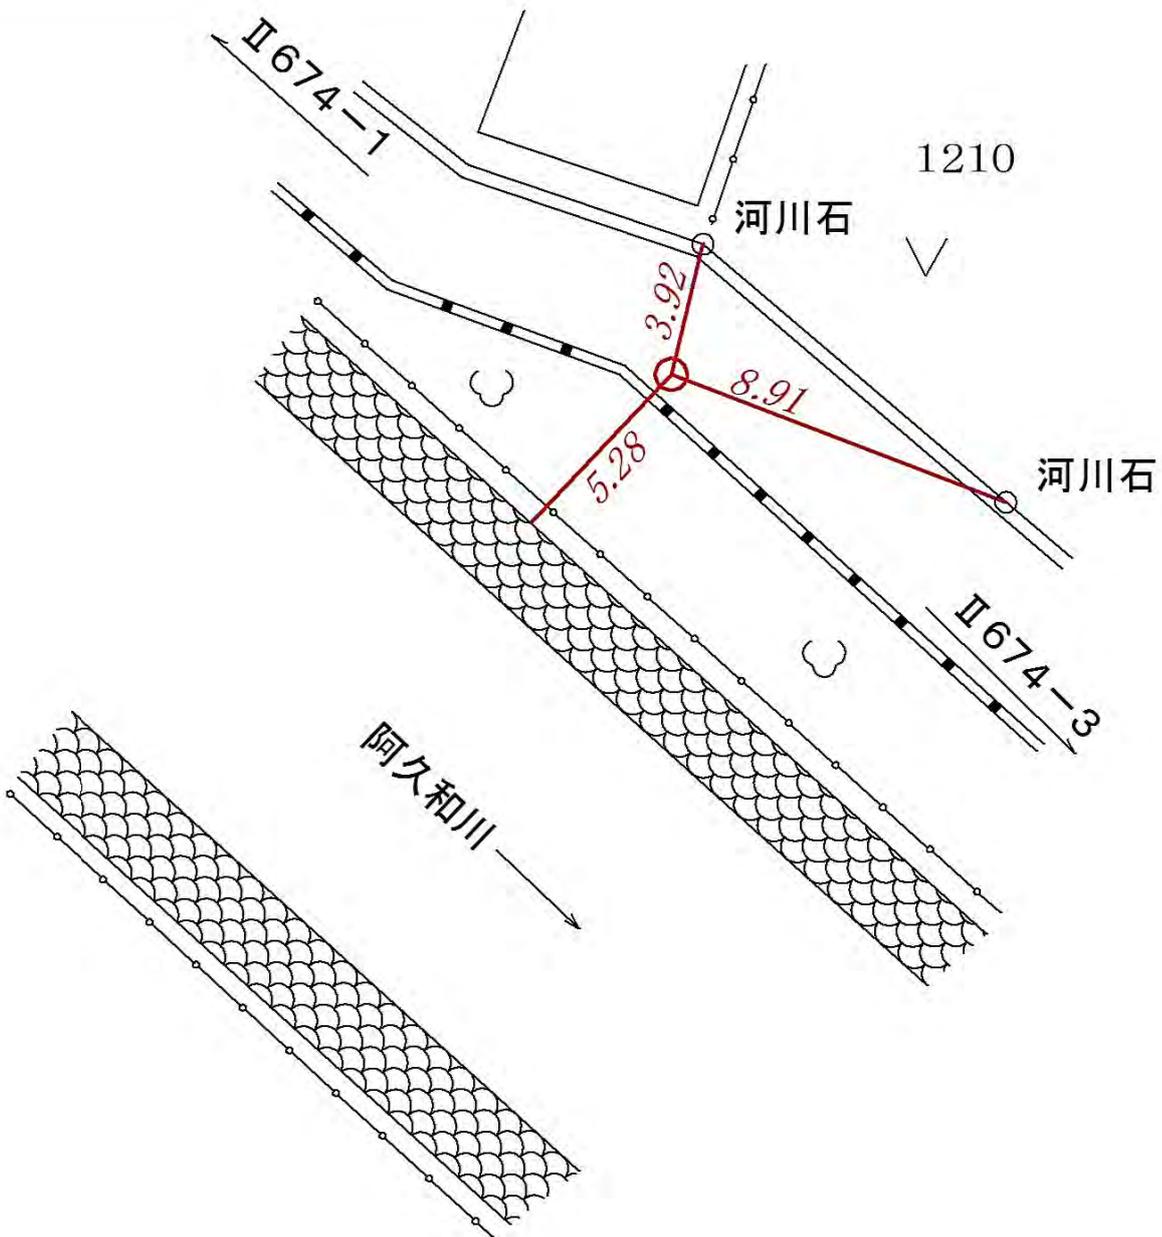

所在地

戸塚区上矢部町六一九―三番地先

標識ノ種類

金属標・鋸・木杭

キザミ


点番号

3

線番号

II 674

要 図

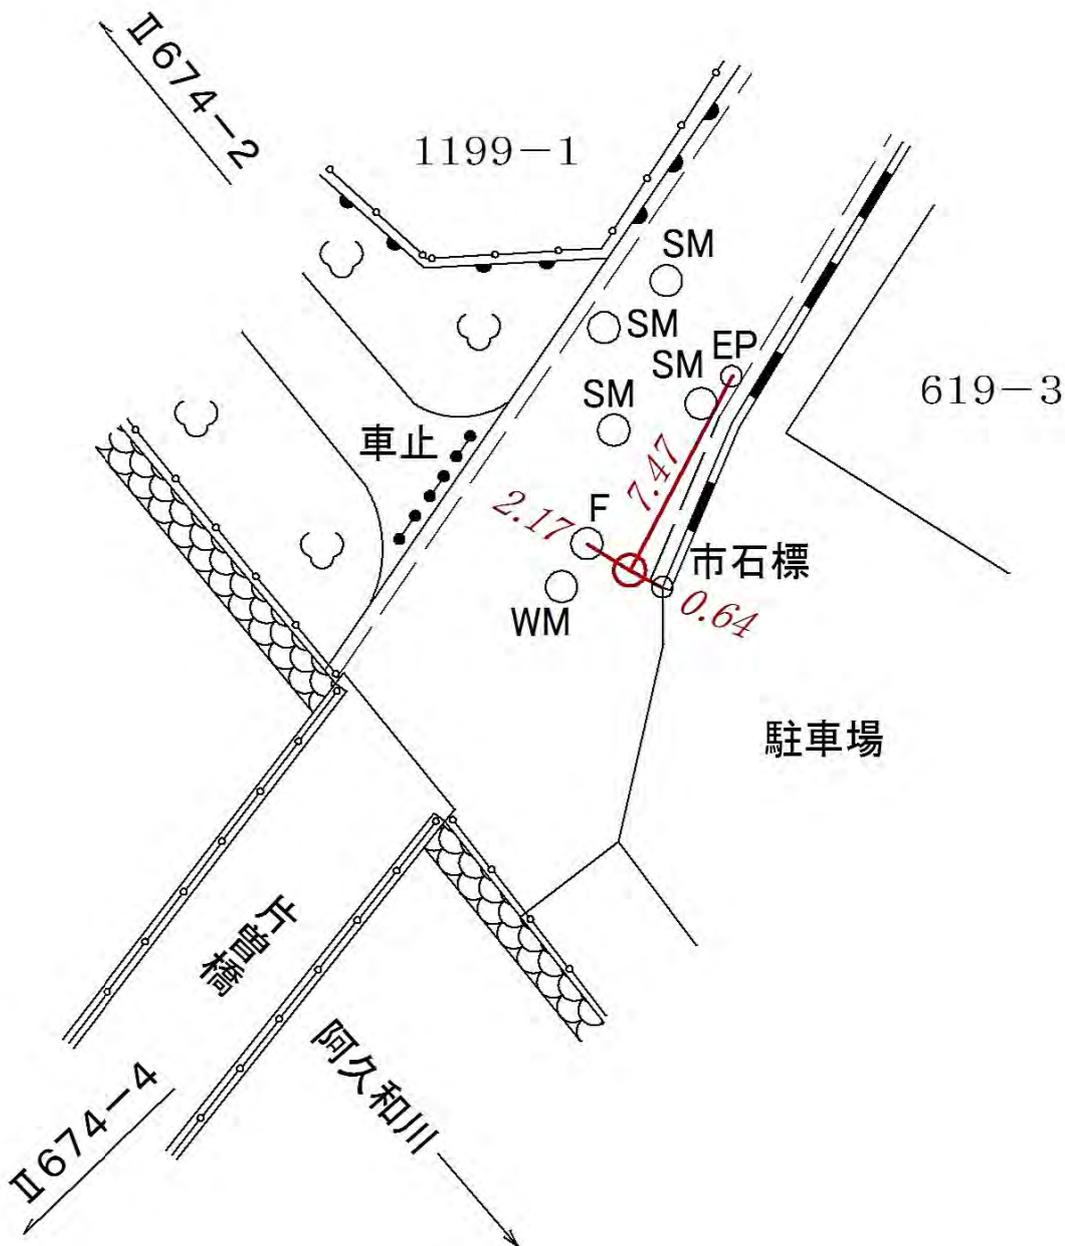

所在地

戸塚区上矢部町一六四五番地先

標識ノ種類


金属標・鋸・木杭

キザミ

Ⅱ674

4

要 図

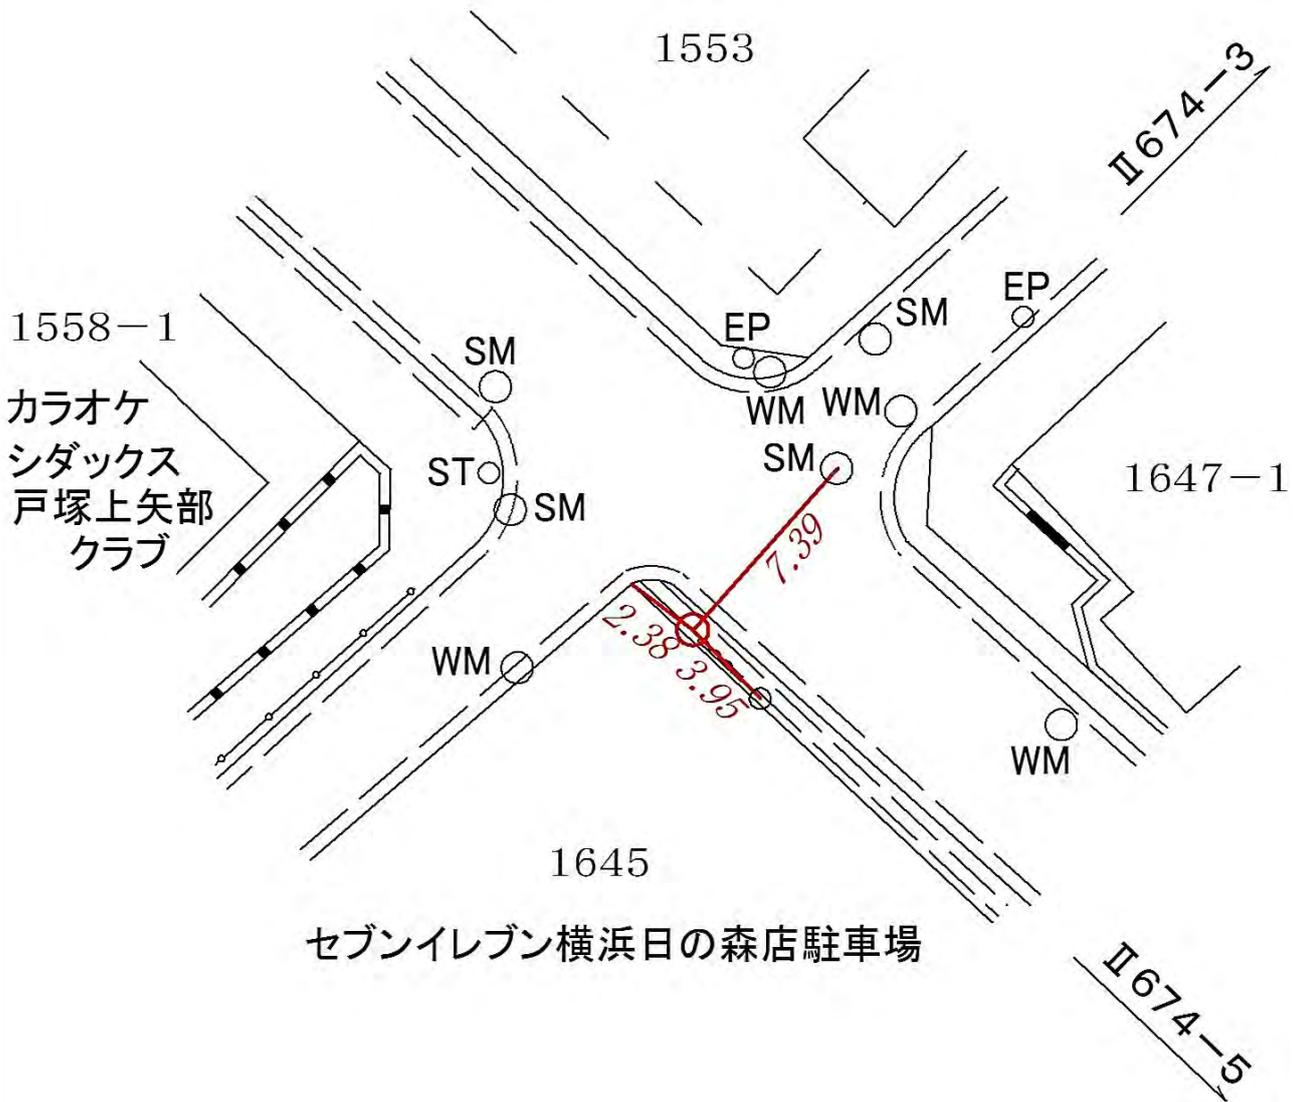

所在地

戸塚区上矢部町一六八九番地先

標識ノ種類

金属標・鋸・木杭

キザミ


点番号

5

線番号

II 674

要 図

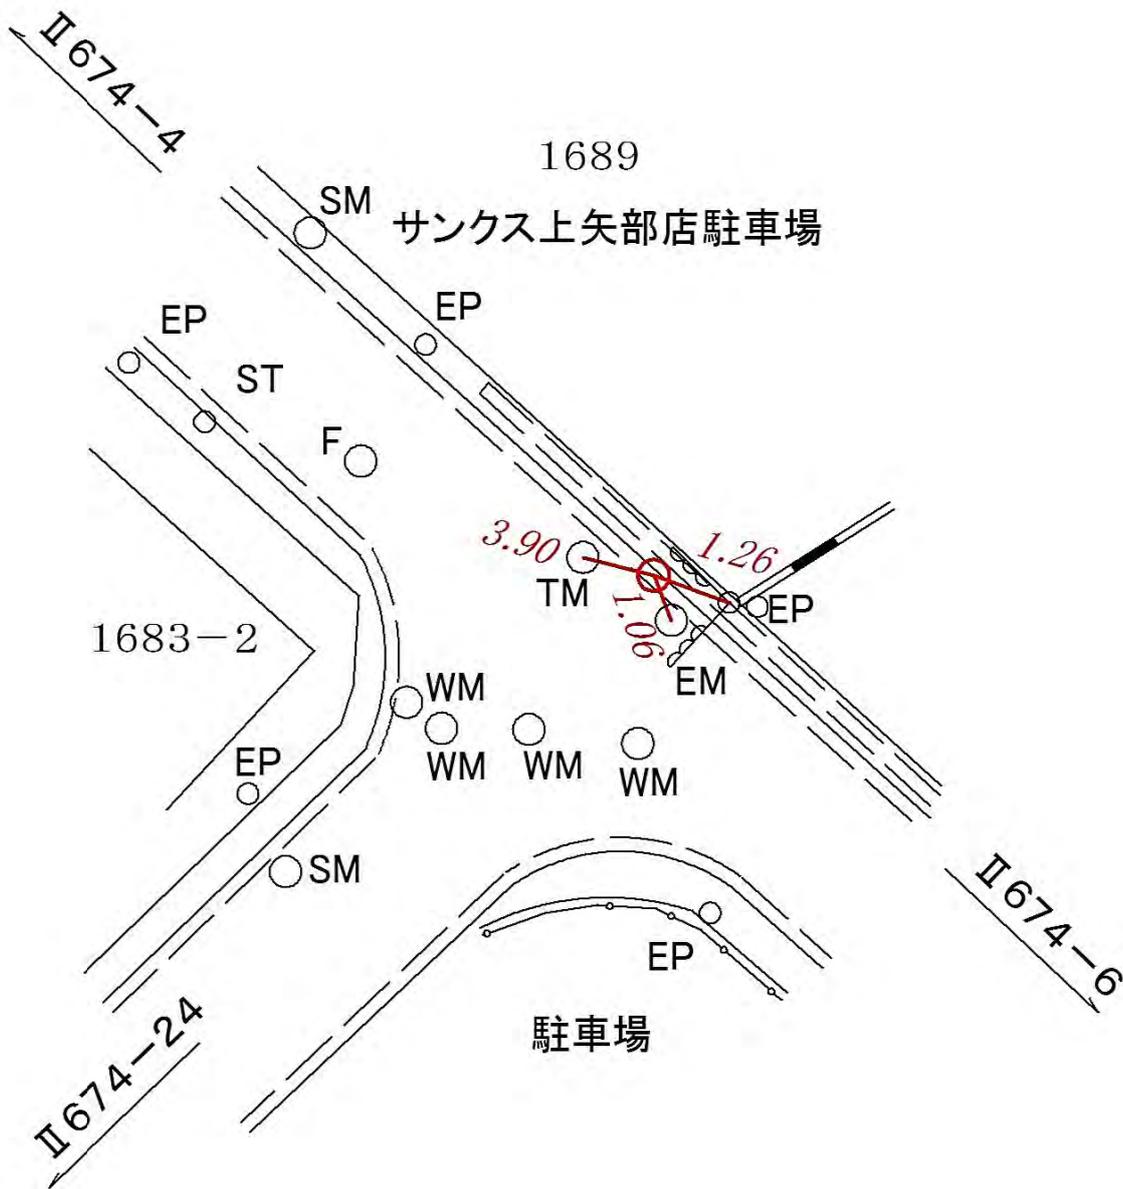

所在地

戸塚区上矢部町一八九八番地先

標識ノ種類

金属標・鋸・木杭

キザミ


線番号

II 674


点番号

6

要 図

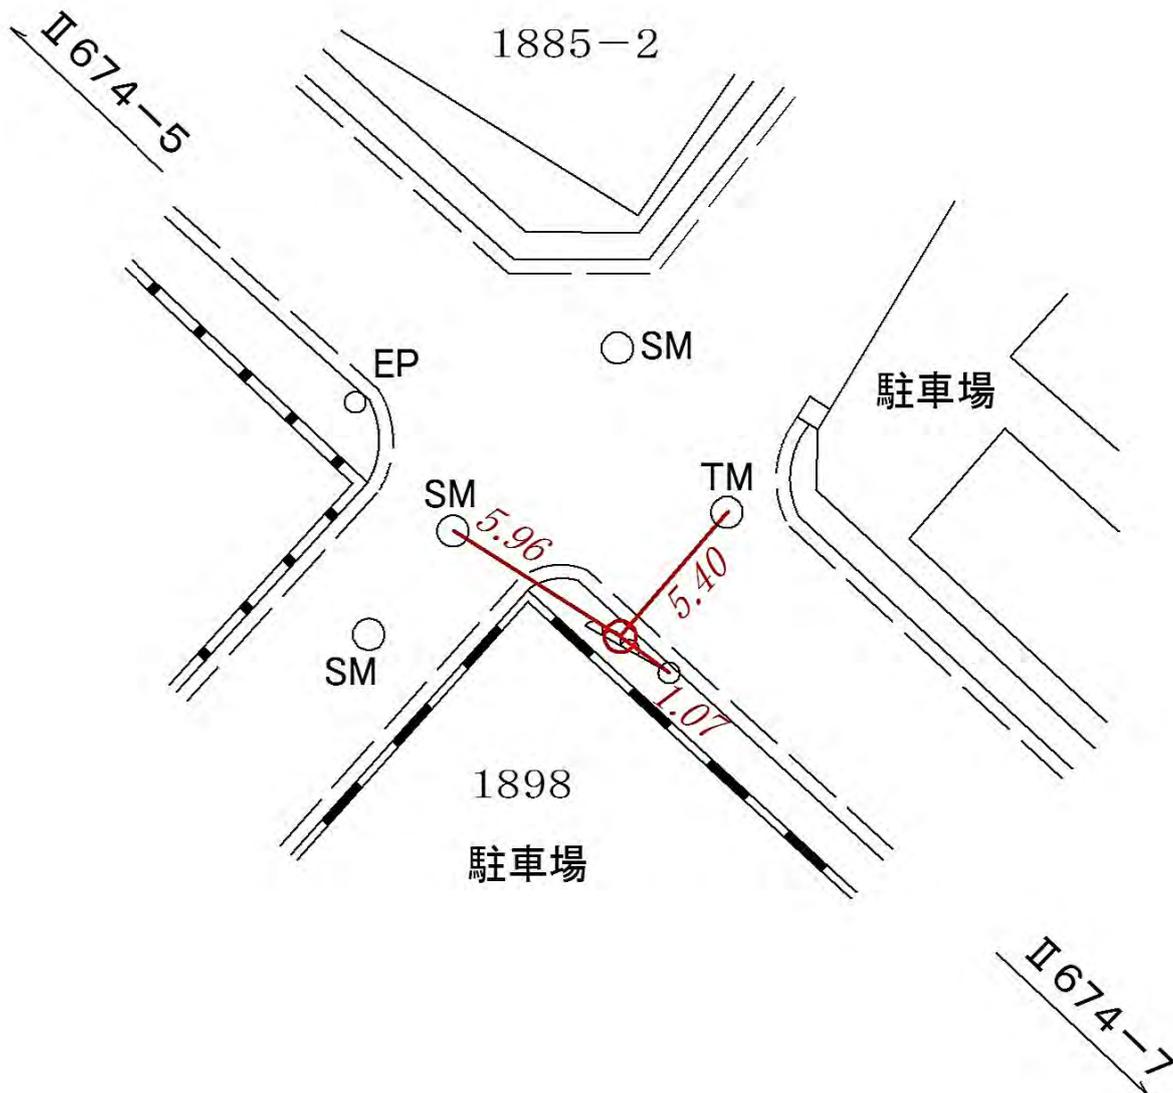

線番号	点番号	標識ノ種類	所在地
II 674	8	<div style="border: 2px solid red; border-radius: 50%; width: 60px; height: 60px; display: flex; align-items: center; justify-content: center; margin: 0 auto;"> 金 </div> 金属標・鋌・木杭 キザミ	戸塚区上矢部町一五九―一 番地先
要 図			

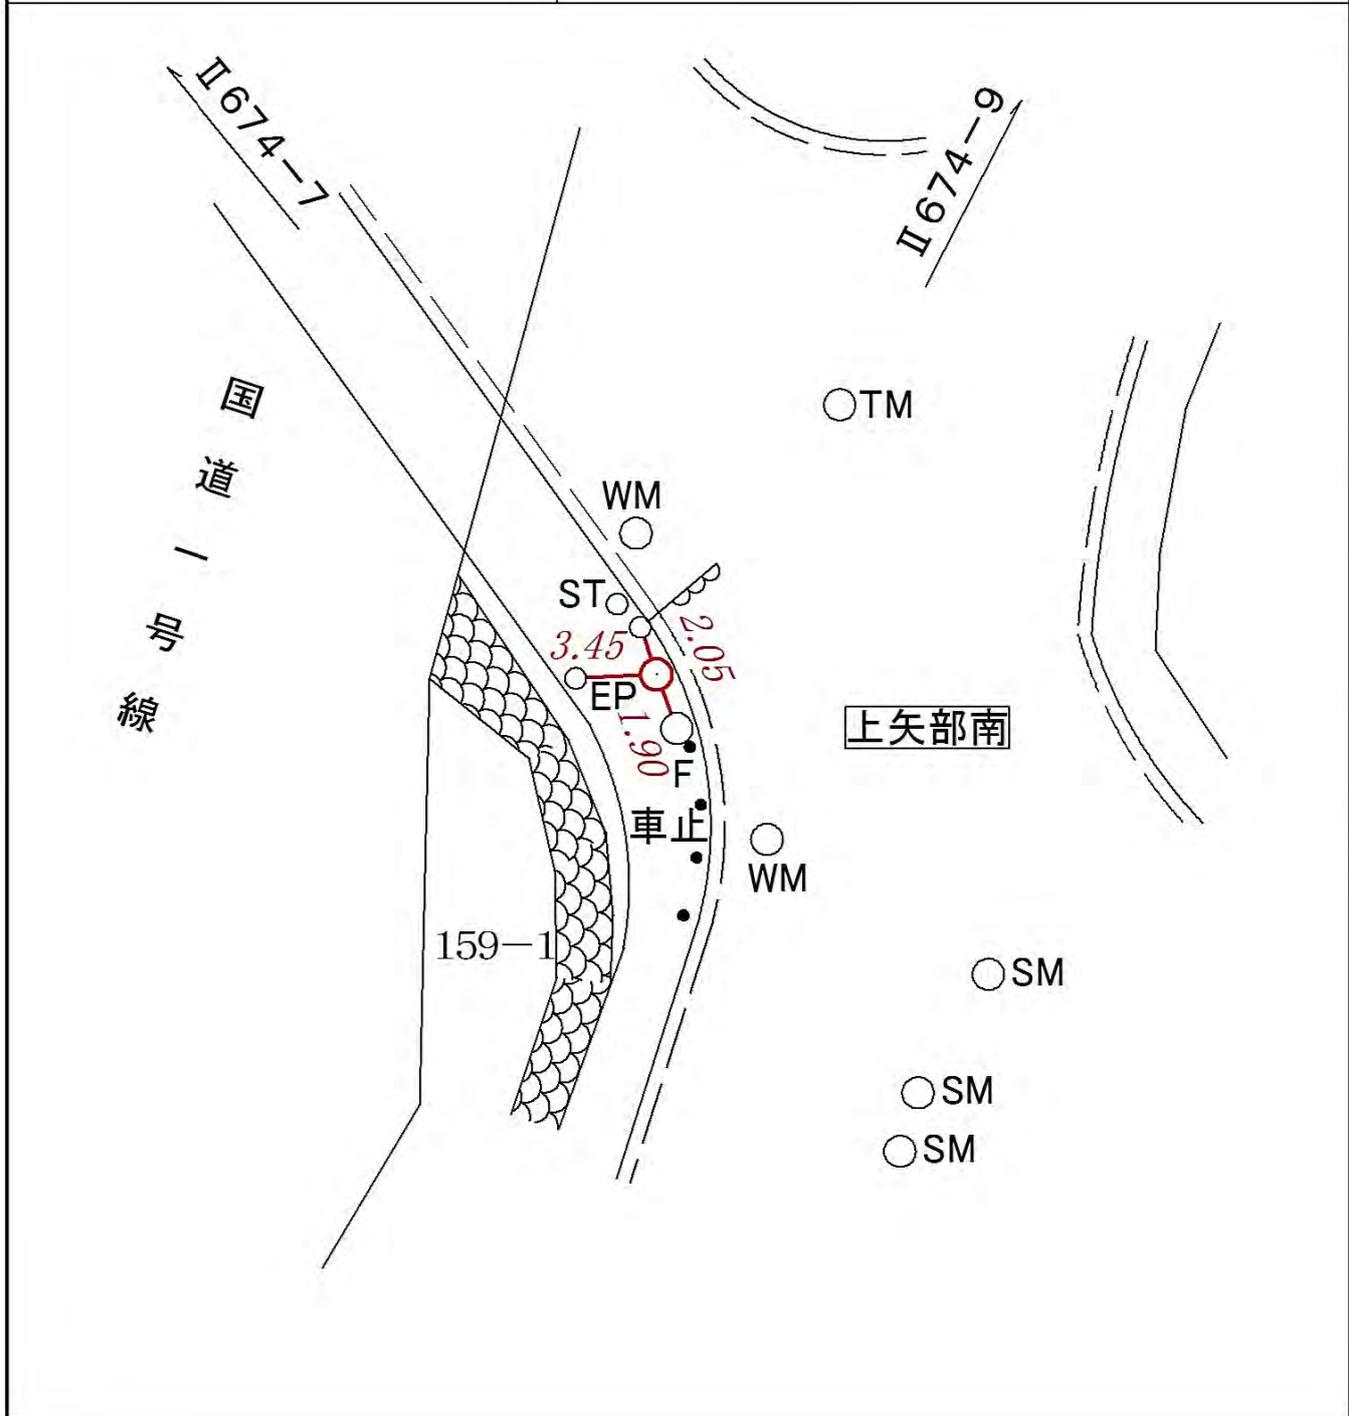

所在地

戸塚区名瀬町七〇一七番地先

標識ノ種類


金属標・鋸・木杭

キザミ


Ⅱ674

9

要 図

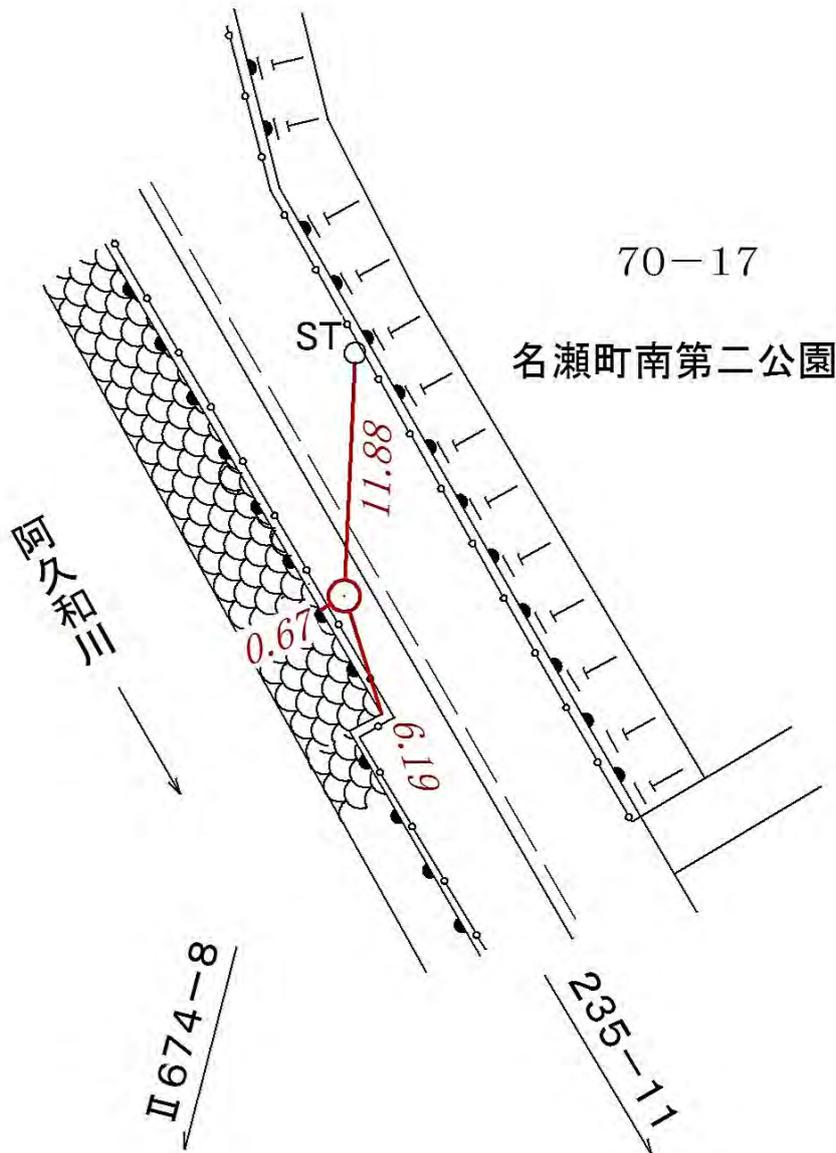

線番号	点番号	標識ノ種類	所在地
II 674	10	<div style="text-align: center;"> 金属標・鋸・木杭 キザミ </div>	戸塚区上矢部町五五〇―二番地先
要 図			

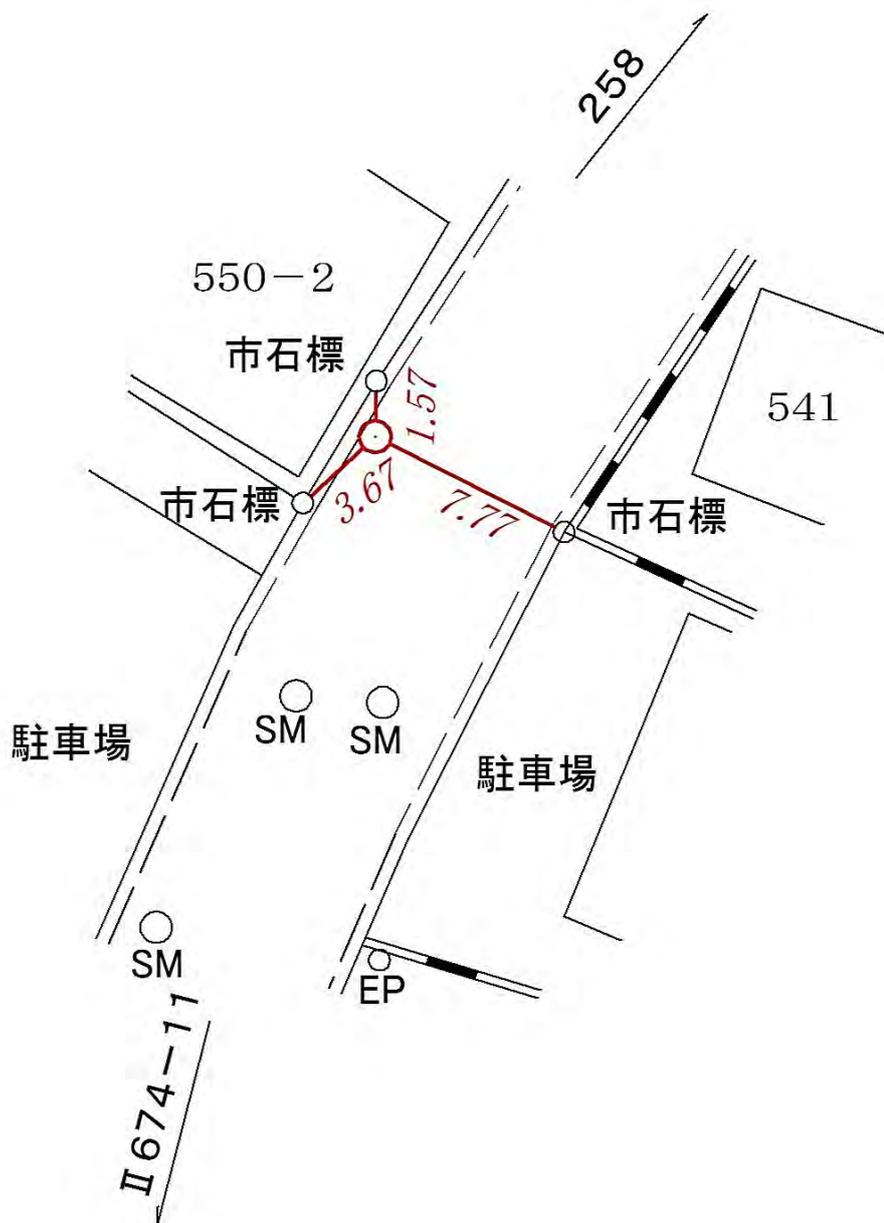

所在地

戸塚区上矢部町四〇七番地先

標識ノ種類

金属標・鋸・木杭

キザミ


点番号

11

線番号

II 674

要 図

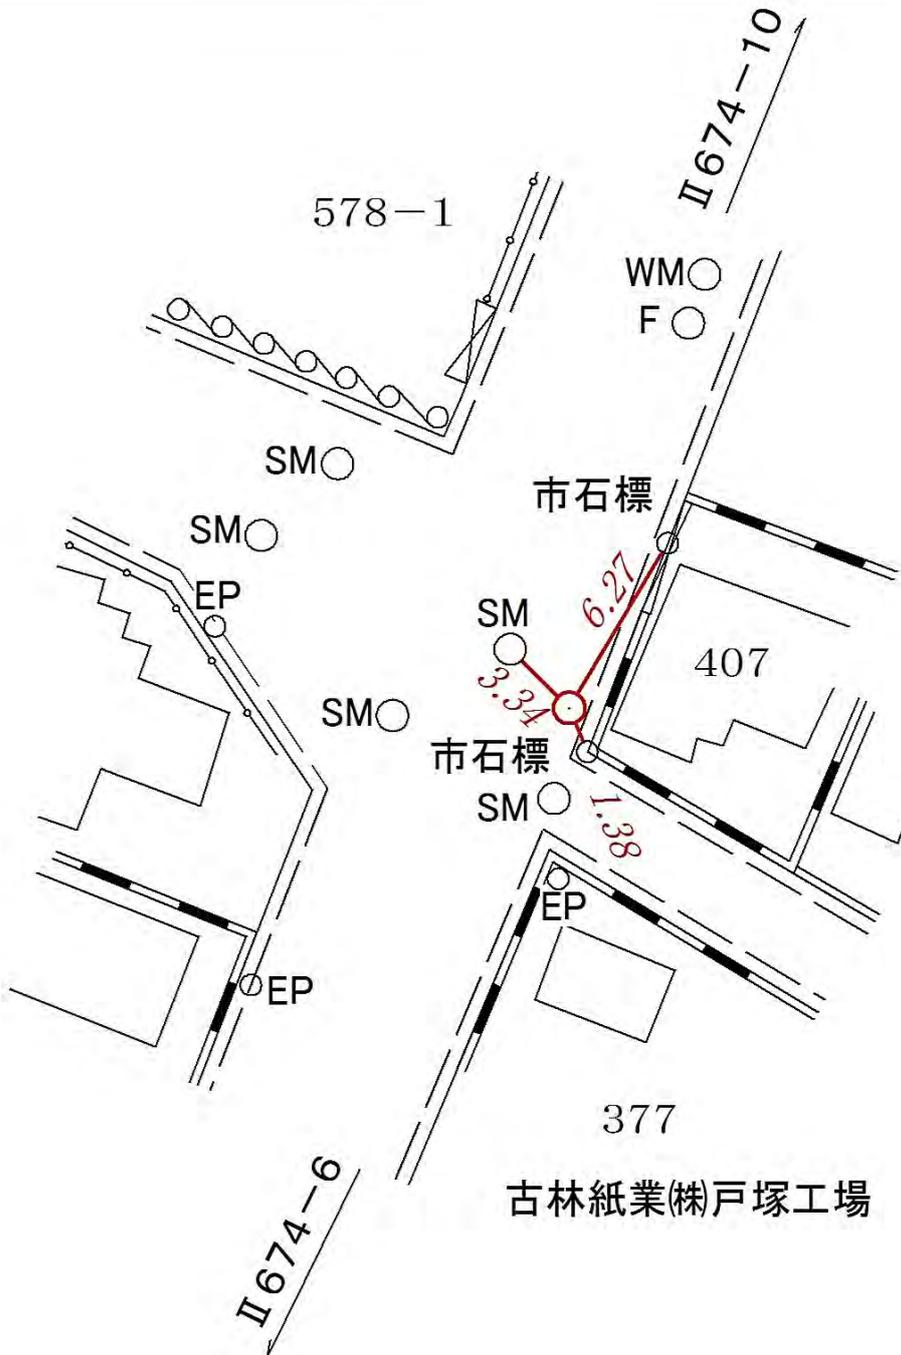

所在地

戸塚区鳥が丘三五一二七番地先

標識ノ種類

金属標・鋸・木杭

キザミ


点番号

12

線番号

II 674

要 図

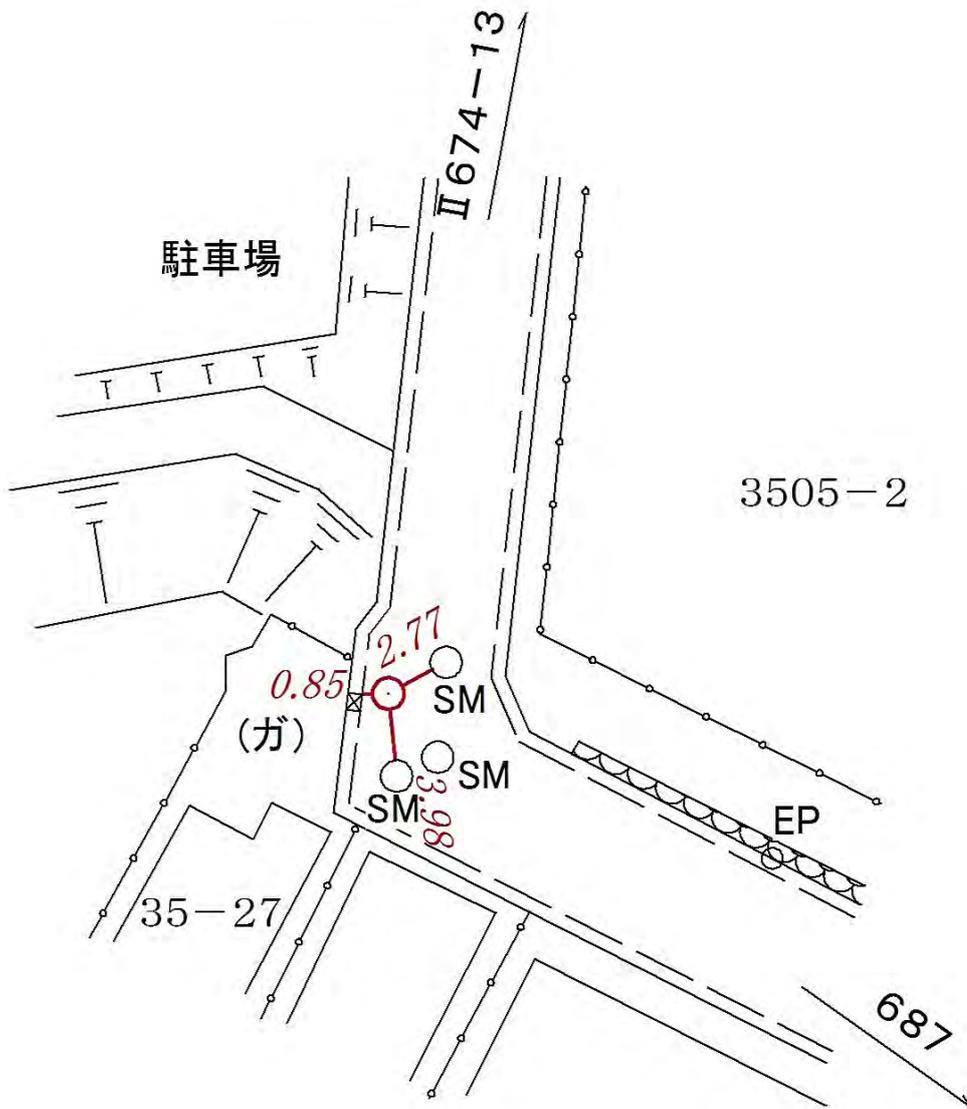

所在地

戸塚区上矢部町二四〇六番地先

標識ノ種類

金属標・鋸・木杭

キザミ

点番号

13

線番号

II 674

要 図



所在地

標識ノ種類

点番号

線番号

金属標・鋸・木杭


14

II 674

キザミ

要 図

戸塚区上矢部町三五〇七―一 番地先

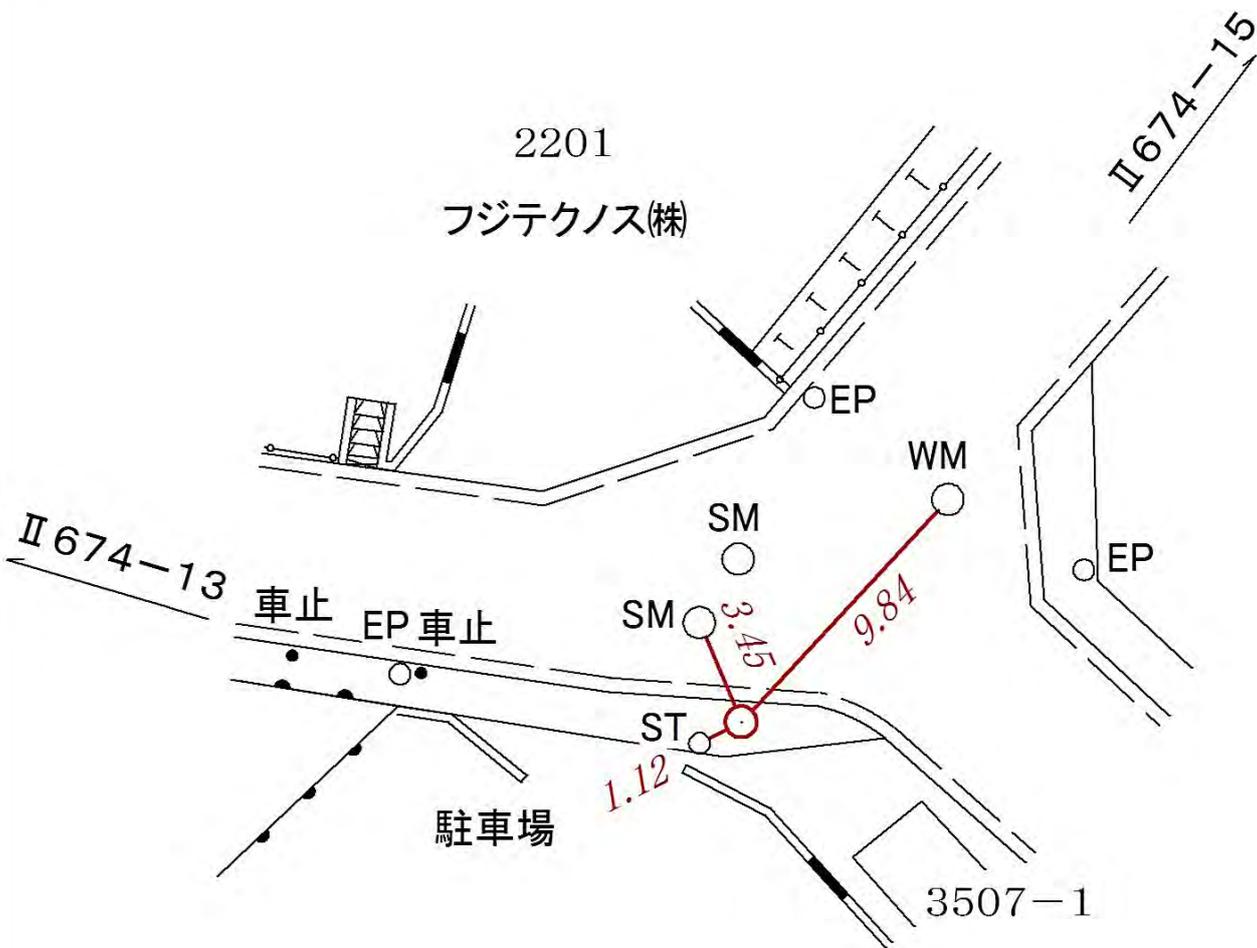

所在地

戸塚区上矢部町二一九五―一二番地先

標識ノ種類

金属標・鋸・木杭

キザミ


点番号

15

線番号

II 674

要 図

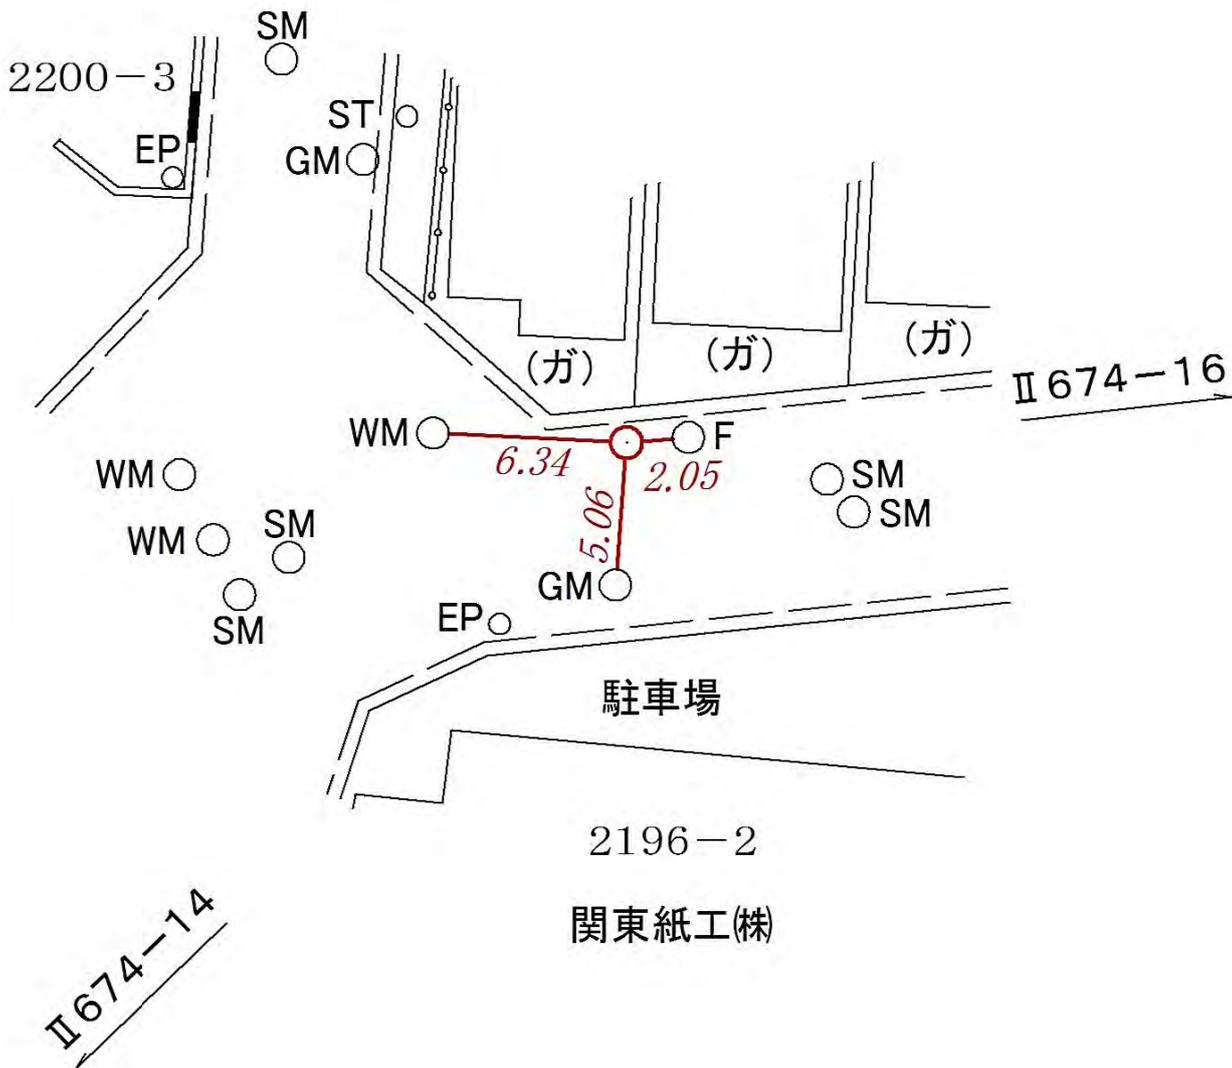

所在地

標識ノ種類

戸塚区上矢部町二一九一 一番地先

線番号

点番号


II 674

16

金属標・鋸・木杭

キザミ

要 図

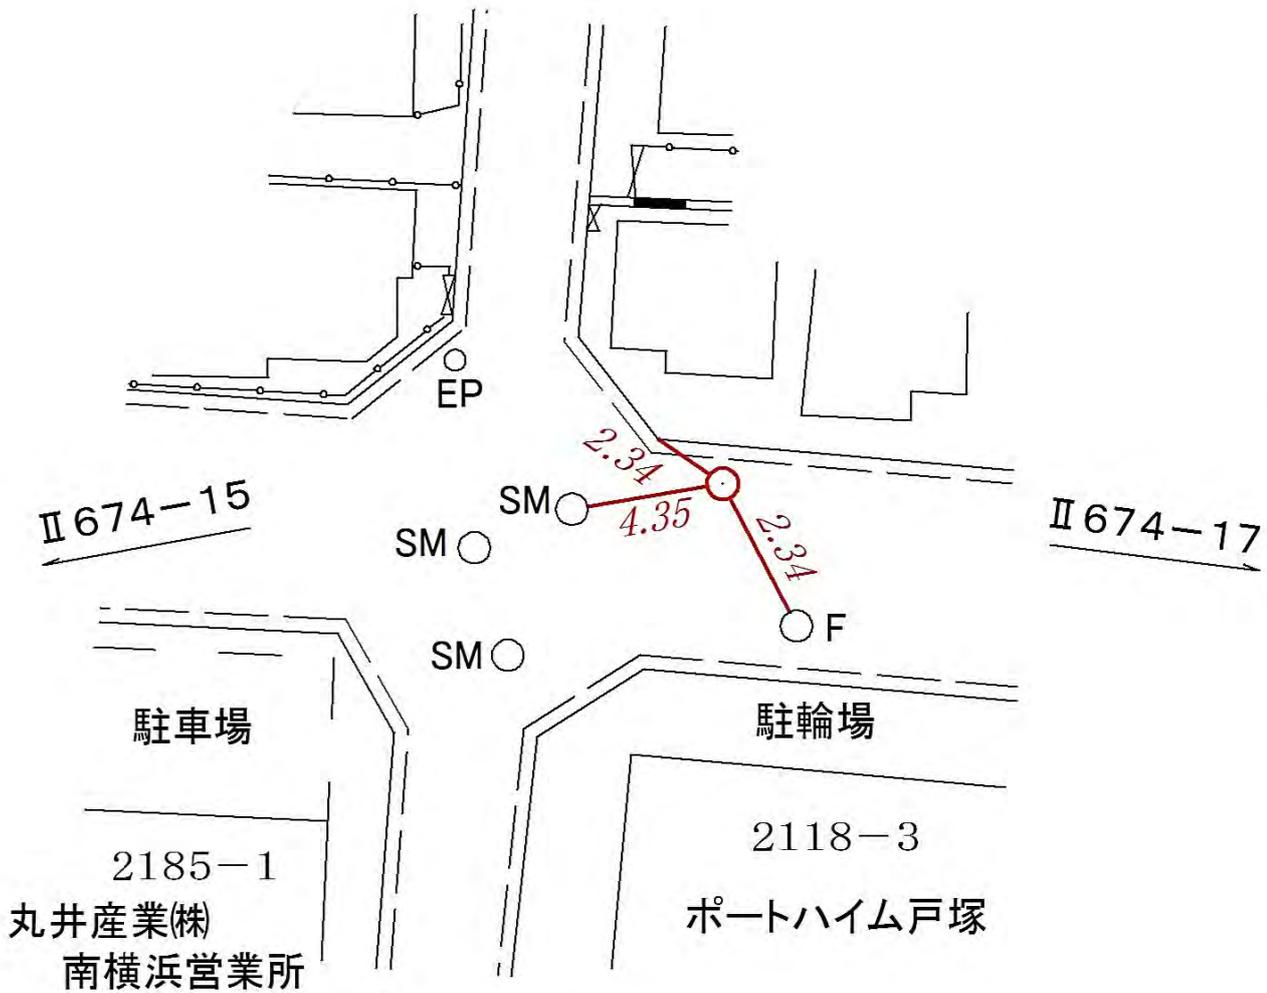

所在地

戸塚区上矢部町二二五番地先

標識ノ種類

金属標・鋏・木杭

キザミ

線番号

II 674

点番号

17

要 図



所在地

戸塚区上矢部町二一三七―一 番地先

標識ノ種類

金属標・鋸・木杭

キザミ


点番号

18

線番号

II 674

要 図

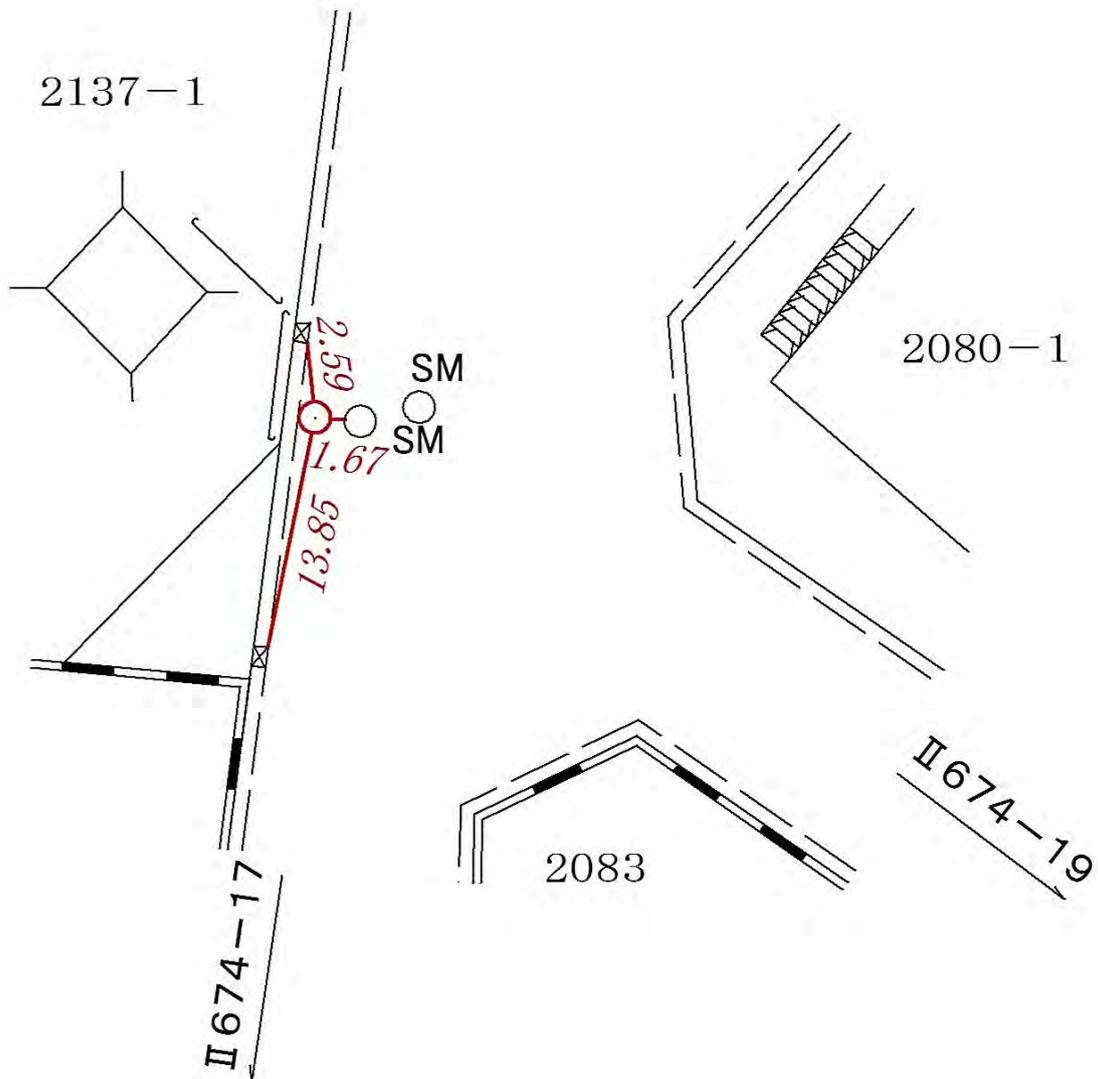

所在地

戸塚区上矢部町二〇六一―一 番地先

標識ノ種類

金属標・鋏・木杭

キザミ


点番号

20

線番号

II 674

要 図

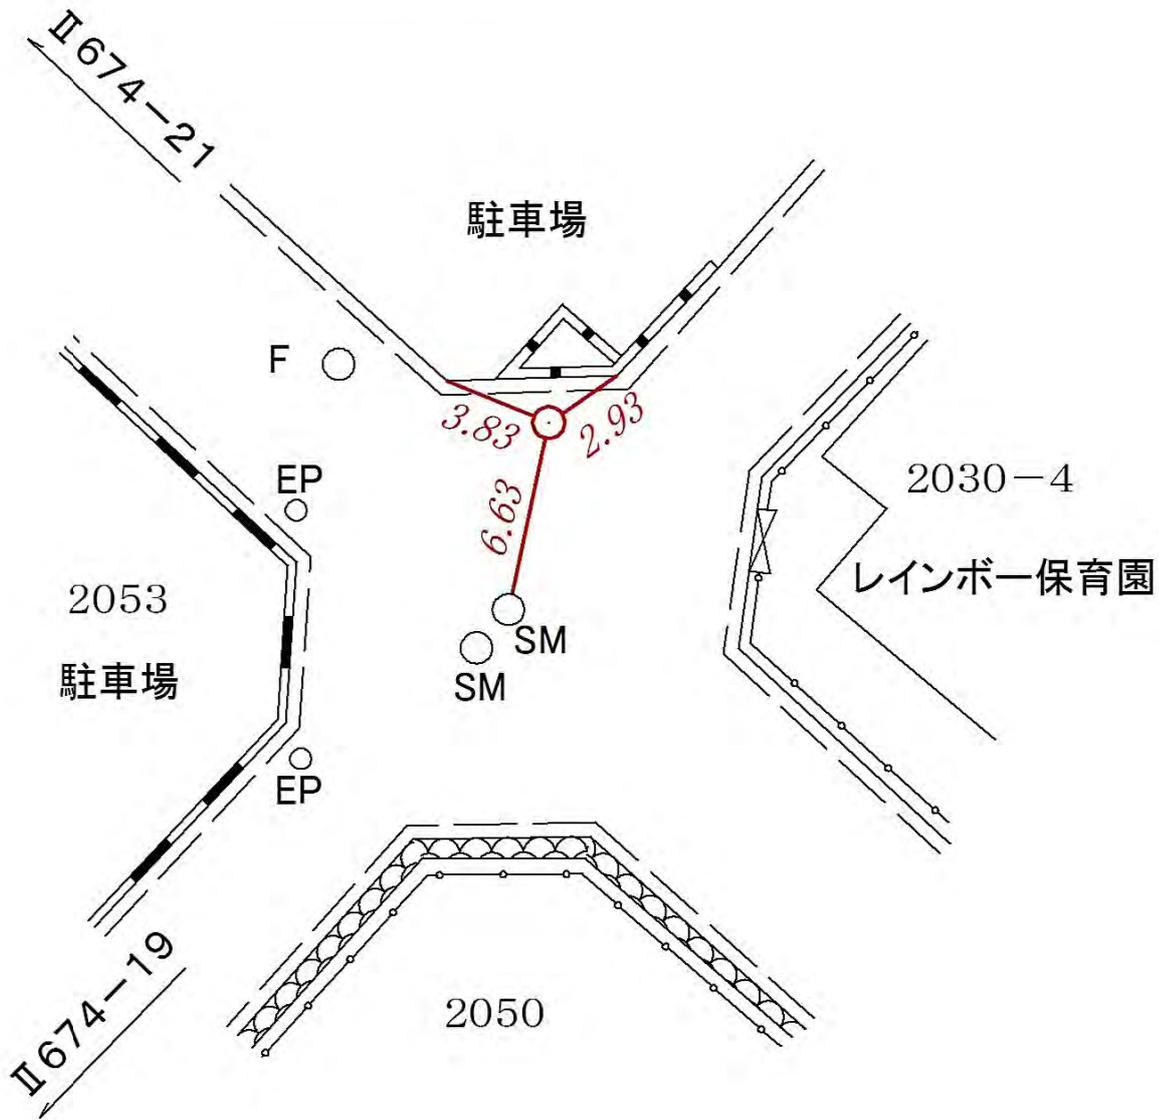

所在地

戸塚区上矢部町二〇五三番地先

標識ノ種類

金属標・鋸・木杭

キザミ


点番号

21

線番号

II 674

要 図

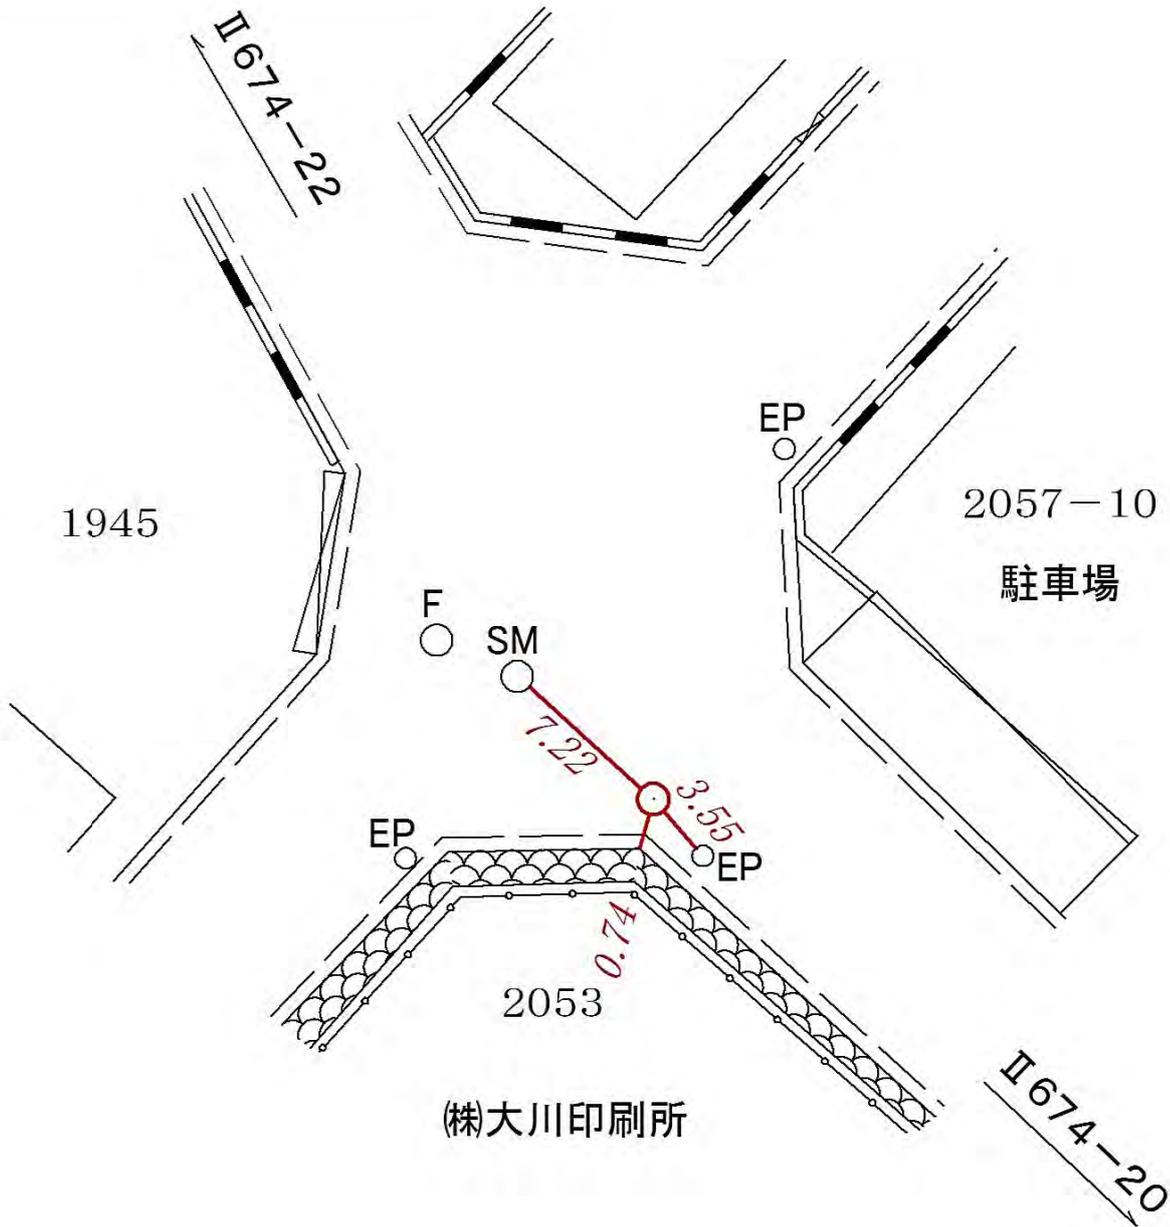

所在地

戸塚区上矢部町一七五二番地先

標識ノ種類

金属標・鋸・木杭

キザミ


点番号

22

線番号

II 674

要 図

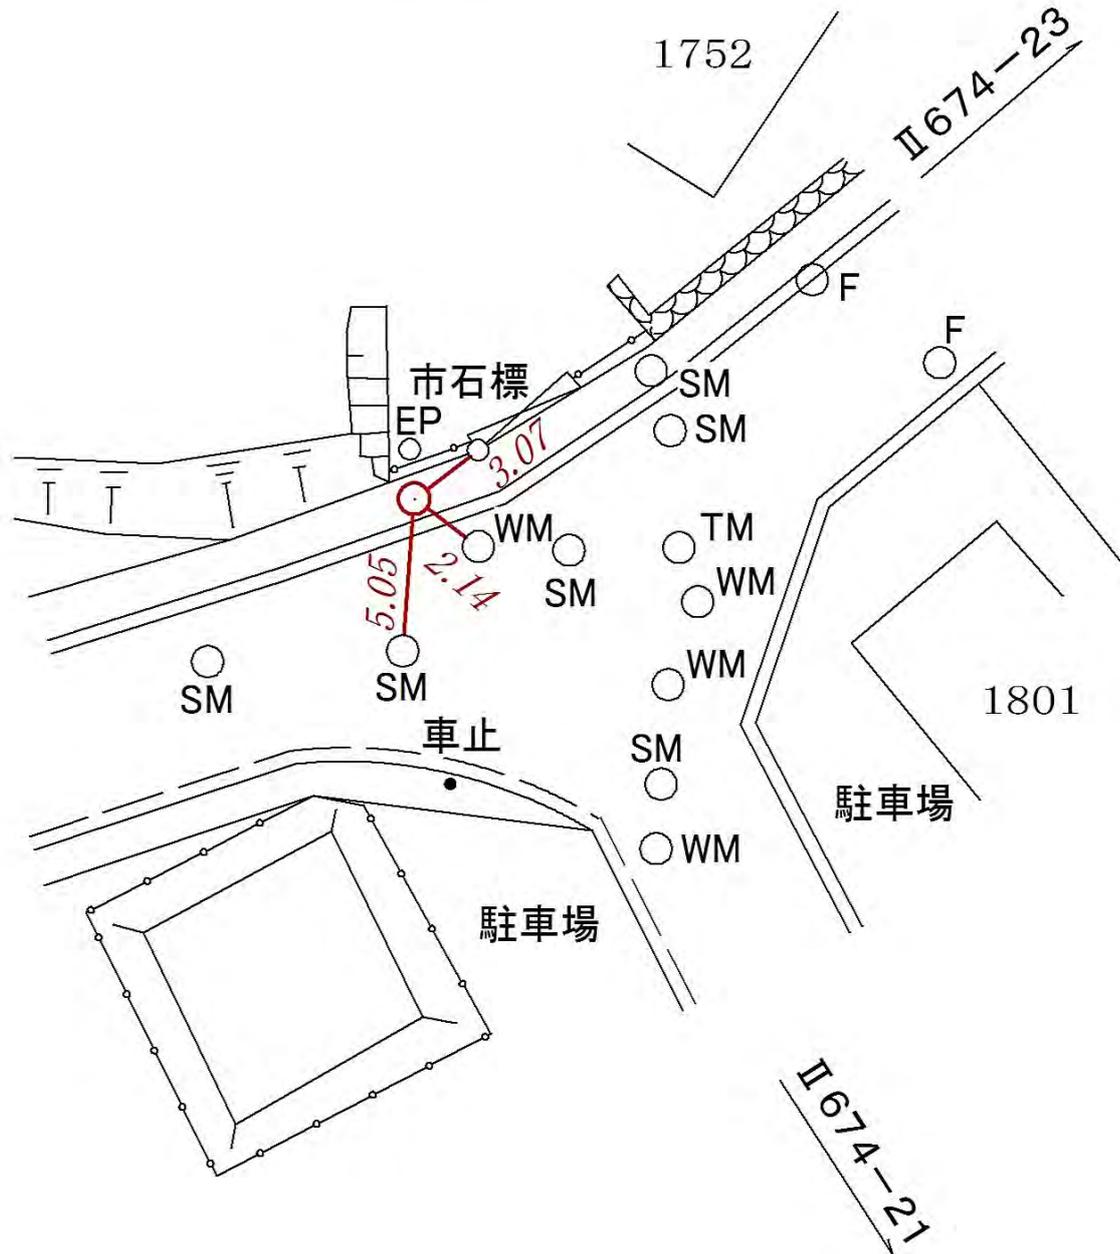

所在地

戸塚区上矢部町一八二三―一 番地先

標識ノ種類

金属標・鋸・木杭

キザミ


点番号

23

線番号

II 674

要 図

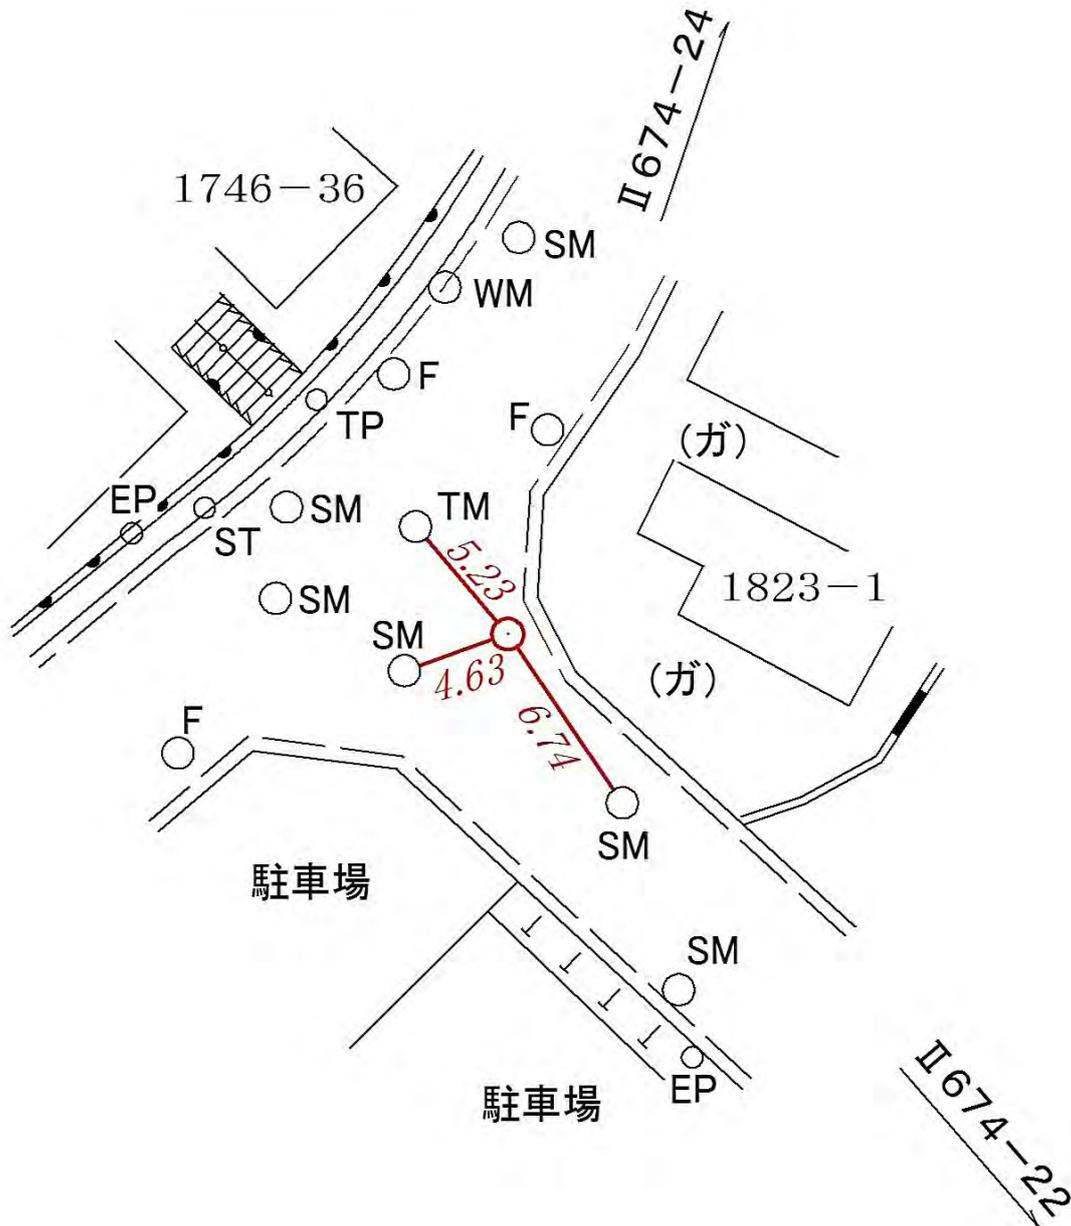

所在地

戸塚区上矢部町一七一五番地先

標識ノ種類

金属標・鋏・木杭

キザミ

点番号

24

線番号

II 674

要 図

