


| 線番号     | 点番号 | 標識ノ種類                              | 所在地            |
|---------|-----|------------------------------------|----------------|
| Ⅱ 6 7 5 | 1   | <div>金属標・鋸・木杭</div> <div>キザミ</div> | 保土ヶ谷区仏向町八四五番地先 |
| 要 図     |     |                                    |                |
|         |     |                                    |                |

| 線番号     | 点番号 | 標識ノ種類                                                                              | 所在地              |
|---------|-----|------------------------------------------------------------------------------------|------------------|
| Ⅱ 6 7 5 | 2   | <div data-bbox="686 280 941 526"><div>金属標</div></div> ・ 鋳 ・ 木 杭<br>キザミ             | 保土ヶ谷区星川二丁目一六一番地先 |
| 要 図     |     |  |                  |

| 線番号     | 点番号 | 標識ノ種類                              | 所在地              |
|---------|-----|------------------------------------|------------------|
| Ⅱ 6 7 5 | 4   | <div>金属標・鋺・木杭</div> <div>キザミ</div> | 保土ヶ谷区星川三丁目二―七番地先 |
| 要 図     |     |                                    |                  |
|         |     |                                    |                  |

| 線<br>番<br>号 | 点<br>番<br>号 | 標 識 ノ 種 類                                                                    | 所 在 地            |
|-------------|-------------|------------------------------------------------------------------------------|------------------|
| Ⅱ 6 7 5     | 5           | <div data-bbox="686 280 941 537"><div>金属標</div></div> ・ 鋸 ・ 木 杭<br><br>キ ザ ミ | 保土ヶ谷区川辺町三四―一二番地先 |
| 要 図         |             |                                                                              |                  |
|             |             |                                                                              |                  |

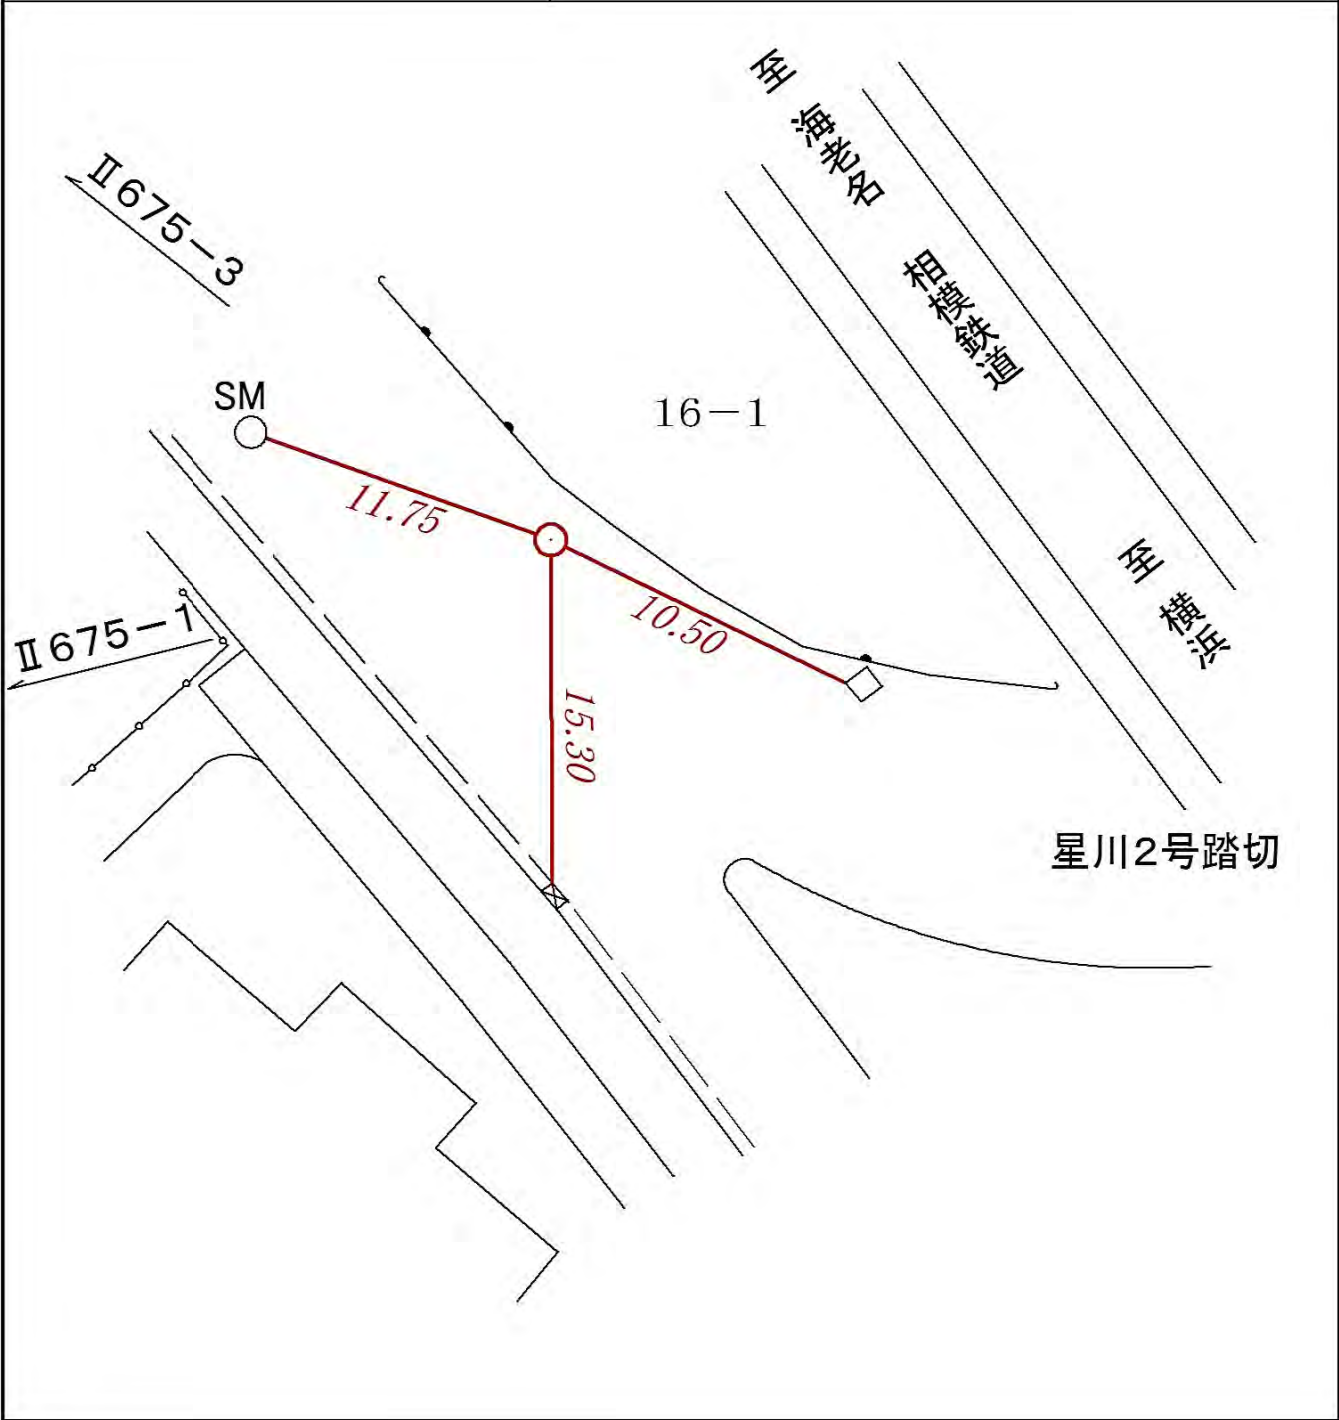

| 線番号     | 点番号 | 標識ノ種類                              | 所在地           |
|---------|-----|------------------------------------|---------------|
| Ⅱ 6 7 5 | 6   | <div>金属標・鋺・木杭</div> <div>キザミ</div> | 保土ヶ谷区川辺町一五番地先 |
| 要 図     |     |                                    |               |
|         |     |                                    |               |


| 線<br>番<br>号 | 点<br>番<br>号 | 標 識 ノ 種 類                                                                    | 所 在 地             |
|-------------|-------------|------------------------------------------------------------------------------|-------------------|
| Ⅱ 6 7 5     | 7           | <div data-bbox="686 280 941 526"><div>金属標</div></div> ・ 鋌 ・ 木 杭<br><br>キ ザ ミ | 保土ヶ谷区峰岡町二丁目一三三番地先 |
| 要 図         |             |                                                                              |                   |
|             |             |                                                                              |                   |


| 線番号     | 点番号 | 標識ノ種類                              | 所在地               |
|---------|-----|------------------------------------|-------------------|
| Ⅱ 6 7 5 | 8   | <div>金属標・鋌・木杭</div> <div>キザミ</div> | 保土ヶ谷区峰岡町二丁目二四一番地先 |
| 要 図     |     |                                    |                   |
|         |     |                                    |                   |

| 線番号     | 点番号 | 標識ノ種類                              | 所在地               |
|---------|-----|------------------------------------|-------------------|
| Ⅱ 6 7 5 | 9   | <div>金属標・鋸・木杭</div> <div>キザミ</div> | 保土ヶ谷区峰岡町二丁目二四四番地先 |
| 要 図     |     |                                    |                   |



| 線番号     | 点番号 | 標識ノ種類                              | 所在地               |
|---------|-----|------------------------------------|-------------------|
| Ⅱ 6 7 5 | 10  | <div>金属標・鋳・木杭</div> <div>キザミ</div> | 保土ヶ谷区峰岡町二丁目二三三番地先 |
| 要 図     |     |                                    |                   |
|         |     |                                    |                   |
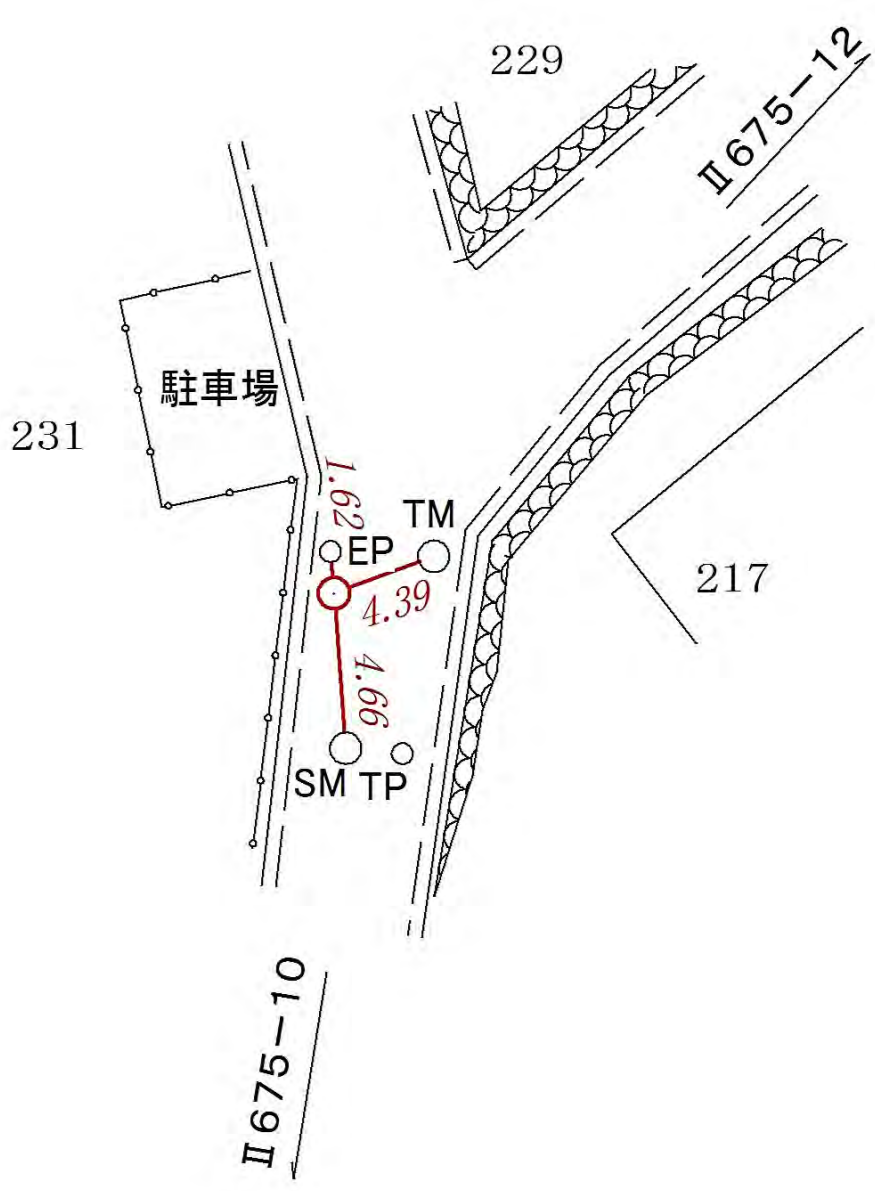
| 線番号                                                                                 | 点番号 | 標識ノ種類                              | 所在地               |
|-------------------------------------------------------------------------------------|-----|------------------------------------|-------------------|
| Ⅱ 6 7 5                                                                             | 11  | <div>金属標・鋌・木杭</div> <div>キザミ</div> | 保土ヶ谷区峰岡町二丁目二三一番地先 |
| 要 図                                                                                 |     |                                    |                   |
|  |     |                                    |                   |
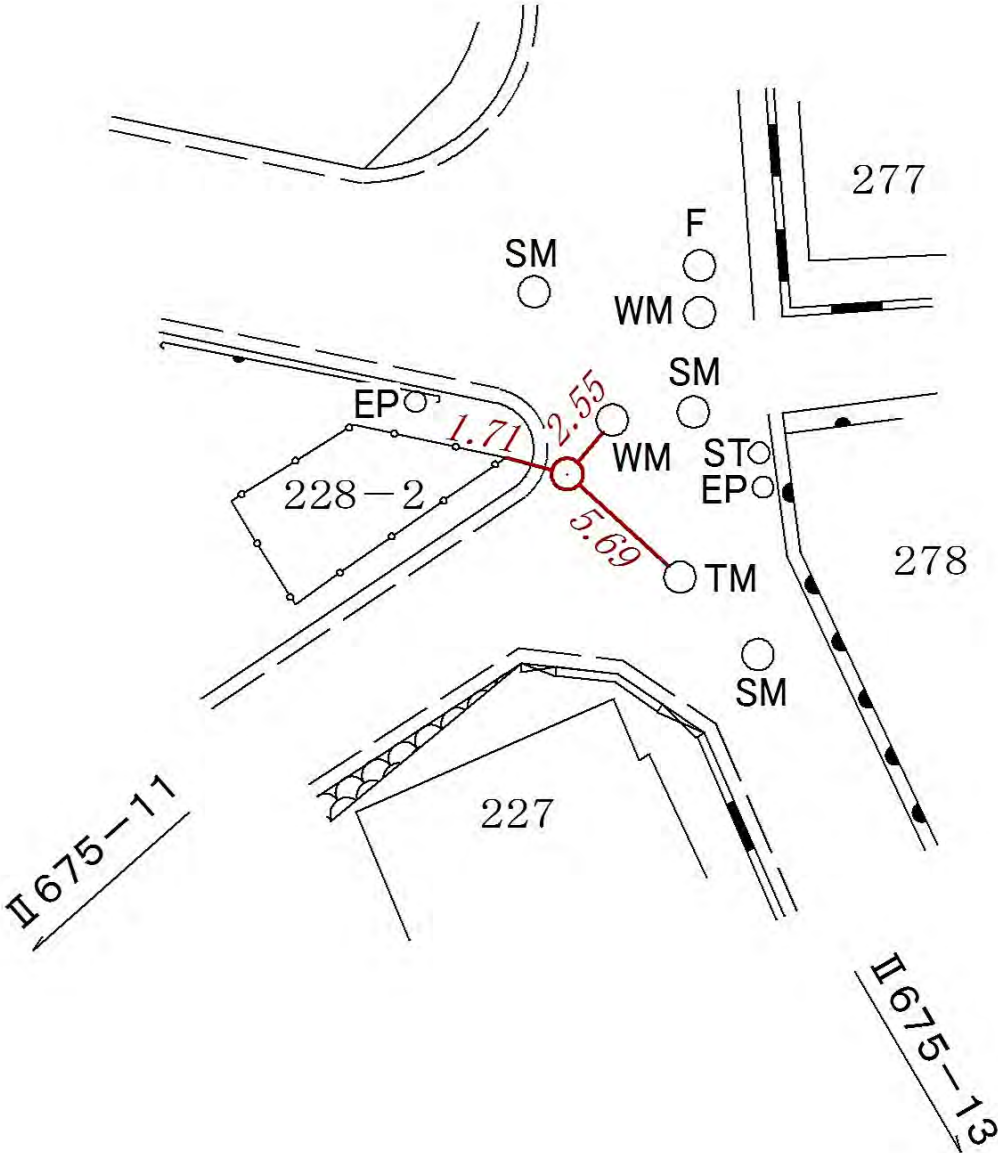
| 線番号     | 点番号 | 標識ノ種類                                                                               | 所在地                 |
|---------|-----|-------------------------------------------------------------------------------------|---------------------|
| Ⅱ 6 7 5 | 12  | <div>金属標・鋌・木杭</div> <div>キザミ</div>                                                  | 保土ヶ谷区峰岡町二丁目二二八―二番地先 |
| 要 図     |     |  |                     |


| 線番号     | 点番号 | 標識ノ種類                              | 所在地              |
|---------|-----|------------------------------------|------------------|
| Ⅱ 6 7 5 | 13  | <div>金属標・鋸・木杭</div> <div>キザミ</div> | 保土ヶ谷区鎌谷町二七八―九番地先 |
| 要 図     |     |                                    |                  |




| 線番号     | 点番号 | 標識ノ種類                              | 所在地            |
|---------|-----|------------------------------------|----------------|
| Ⅱ 6 7 5 | 14  | <div>金属標・鋌・木杭</div> <div>キザミ</div> | 保土ヶ谷区川辺町三一 番地先 |
| 要 図     |     |                                    |                |


| 線番号     | 点番号 | 標識ノ種類                              | 所在地            |
|---------|-----|------------------------------------|----------------|
| Ⅱ 6 7 5 | 15  | <div>金属標・鋸・木杭</div> <div>キザミ</div> | 保土ヶ谷区川辺町四―三番地先 |
| 要 図     |     |                                    |                |


| 線番号     | 点番号 | 標識ノ種類                              | 所在地                |
|---------|-----|------------------------------------|--------------------|
| Ⅱ 6 7 5 | 16  | <div>金属標・鋸・木杭</div> <div>キザミ</div> | 保土ヶ谷区川辺町三―一<br>番地先 |
| 要 図     |     |                                    |                    |
|         |     |                                    |                    |

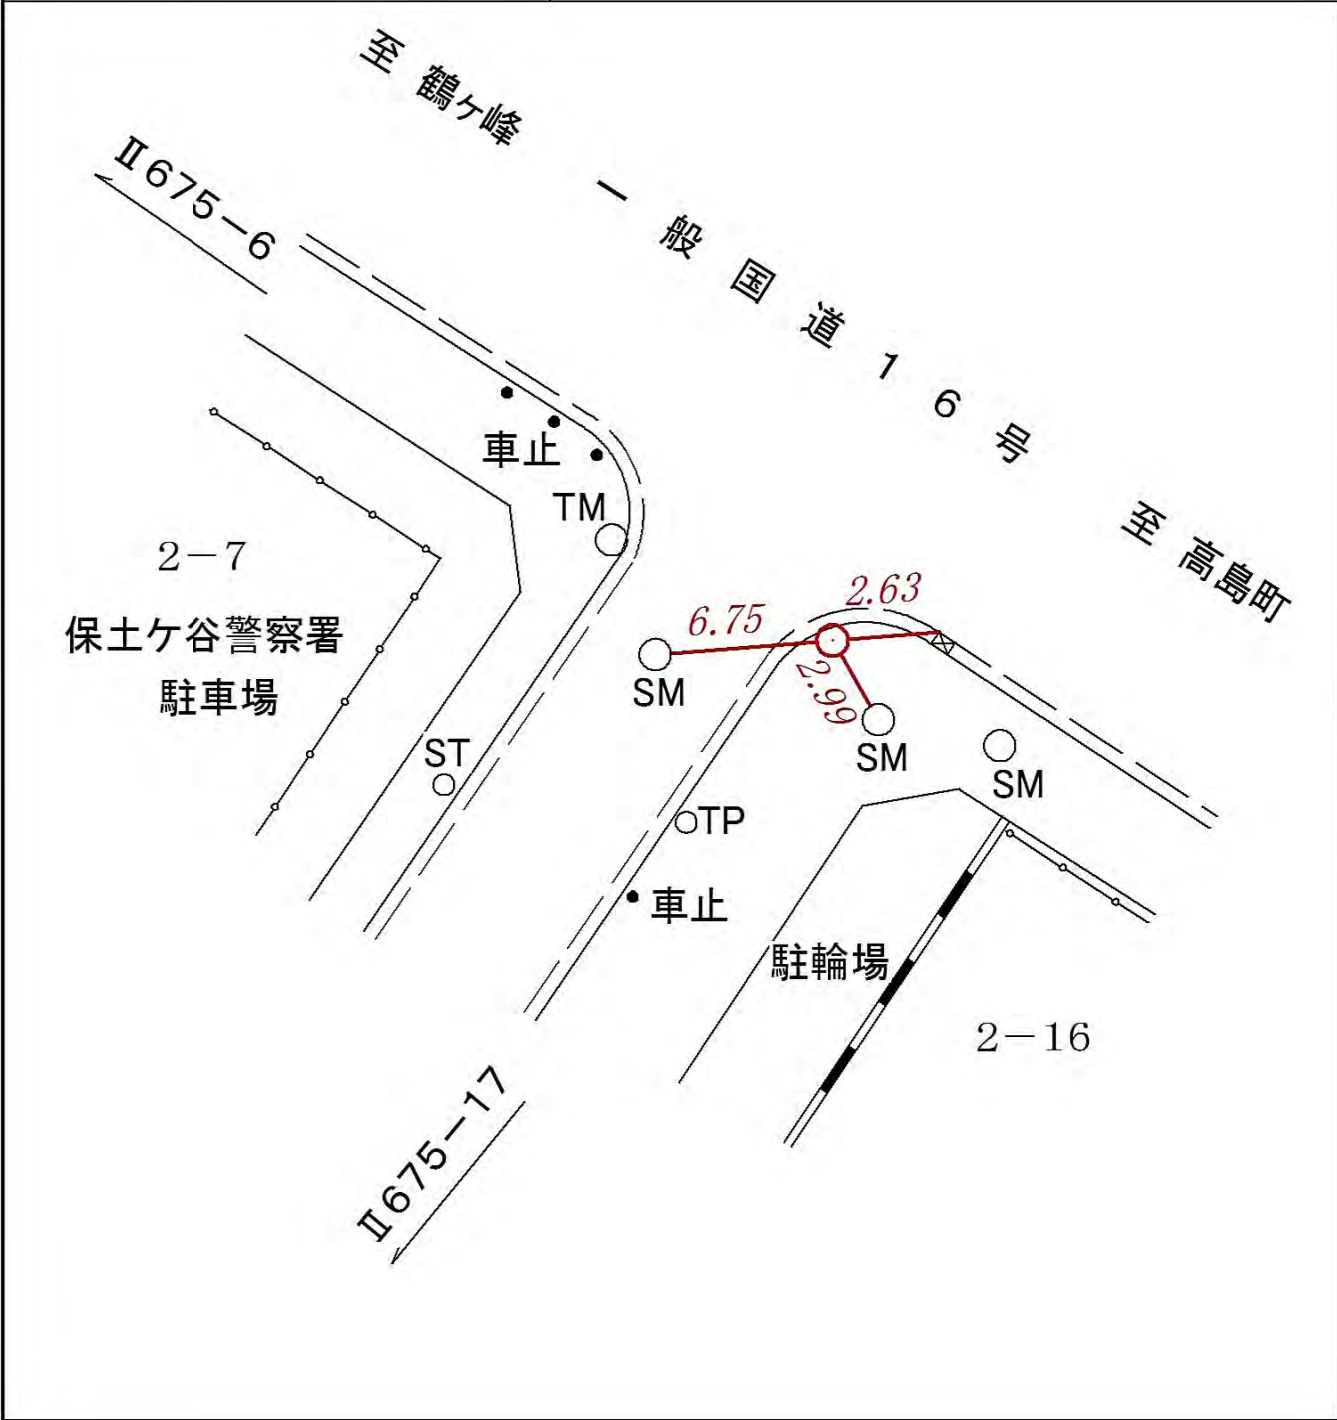
| 線番号                                                                                | 点番号 | 標識ノ種類                              | 所在地            |
|------------------------------------------------------------------------------------|-----|------------------------------------|----------------|
| Ⅱ 6 7 5                                                                            | 18  | <div>金属標・鋸・木杭</div> <div>キザミ</div> | 保土ヶ谷区川辺町二一六番地先 |
| 要 図                                                                                |     |                                    |                |
|  |     |                                    |                |

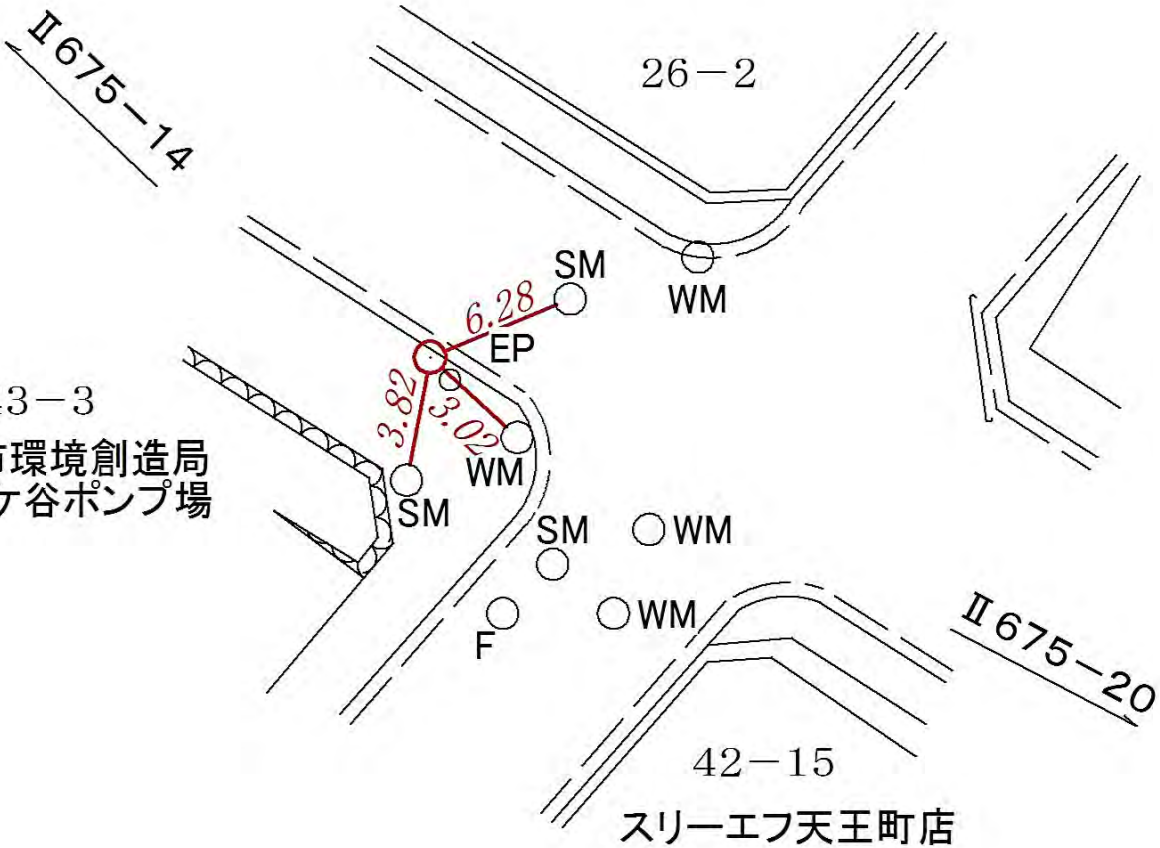

| 線番号     | 点番号 | 標識ノ種類                                                                                | 所在地                |
|---------|-----|--------------------------------------------------------------------------------------|--------------------|
| Ⅱ 6 7 5 | 19  | <div>金属標・鋌・木杭</div> <div>キザミ</div>                                                   | 保土ヶ谷区天王町二丁目四三―三番地先 |
| 要 図     |     |  |                    |
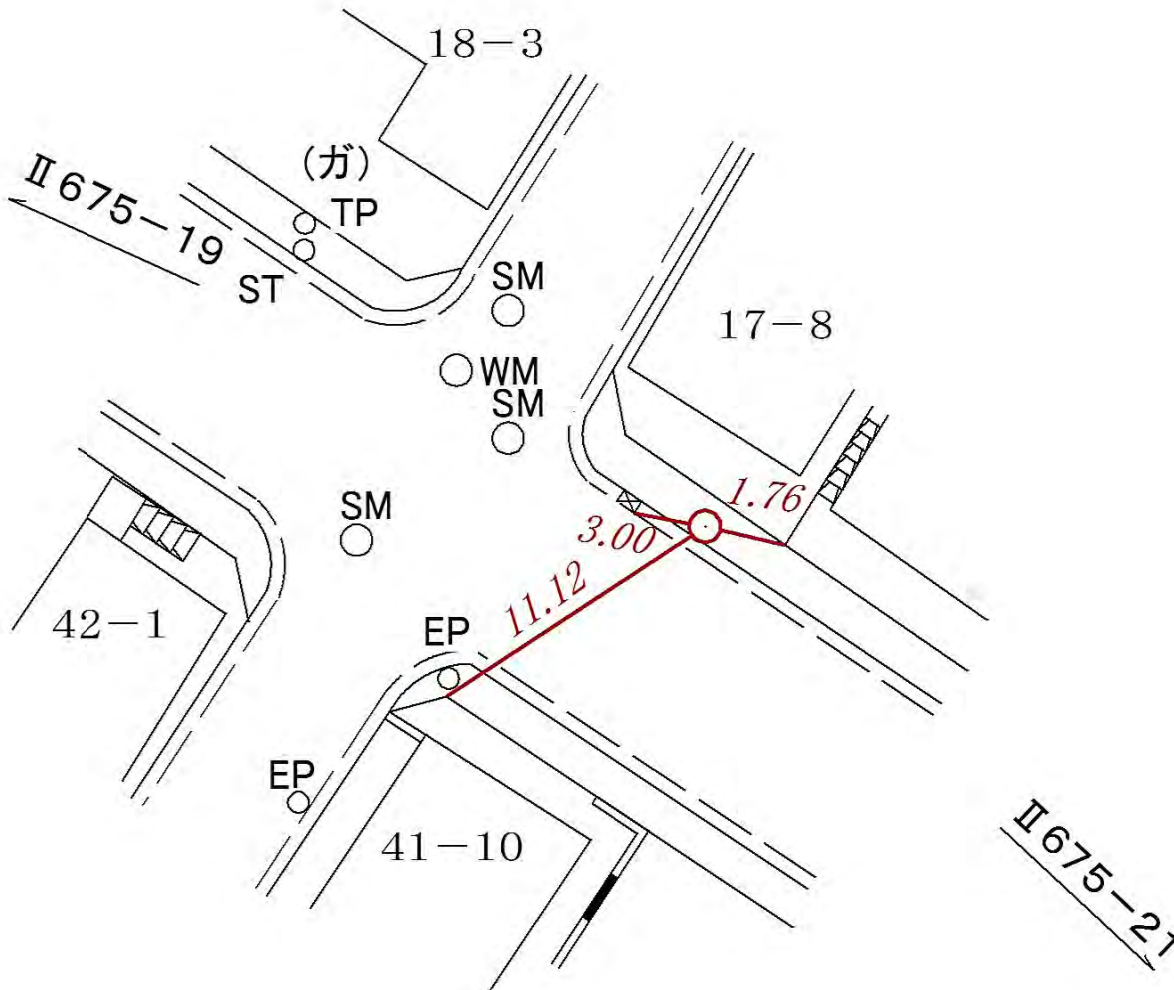
| 線番号                                                                                 | 点番号 | 標識ノ種類                              | 所在地               |
|-------------------------------------------------------------------------------------|-----|------------------------------------|-------------------|
| Ⅱ 6 7 5                                                                             | 20  | <div>金属標・鋌・木杭</div> <div>キザミ</div> | 保土ヶ谷区天王町一丁目一七八番地先 |
| 要 図                                                                                 |     |                                    |                   |
|  |     |                                    |                   |
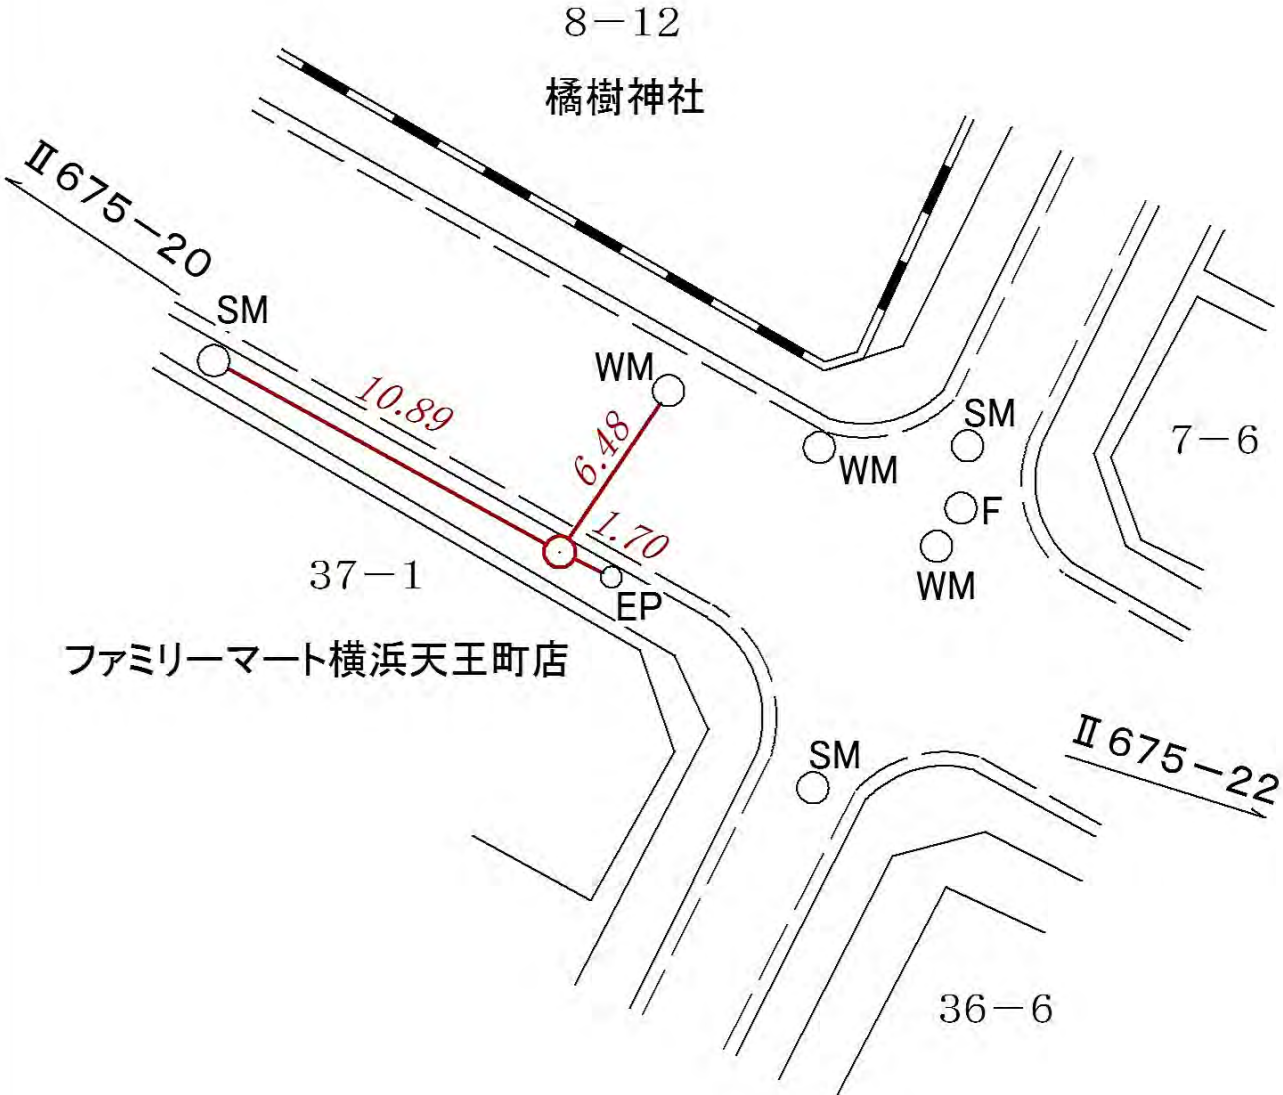
| 線番号     | 点番号 | 標識ノ種類                                                                              | 所在地                 |
|---------|-----|------------------------------------------------------------------------------------|---------------------|
| Ⅱ 6 7 5 | 21  | <div>金属標・鋸・木杭</div> <div>キザミ</div>                                                 | 保土ヶ谷区天王町二丁目三七―一 番地先 |
| 要 図     |     |  |                     |

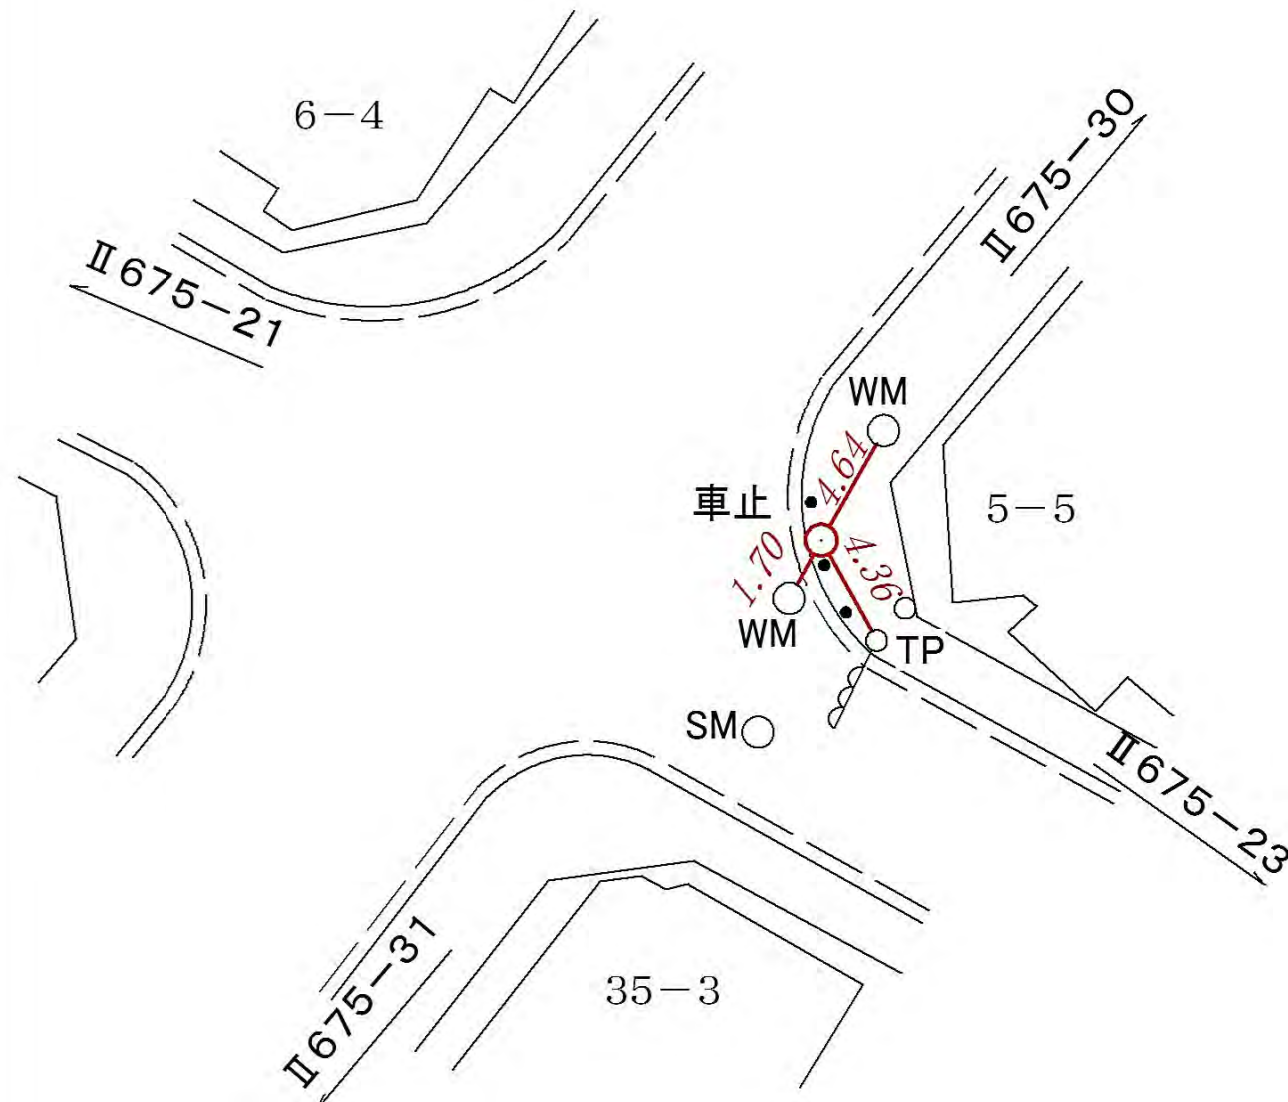
| 線番号     | 点番号 | 標識ノ種類                                                                                                 | 所在地               |
|---------|-----|---|-------------------|
| Ⅱ 6 7 5 | 22  | <div data-bbox="686 280 941 526"><div>金属標・鋸・木杭</div></div> <div data-bbox="718 571 909 660">キザミ</div> | 保土ヶ谷区天王町一丁目五―五番地先 |
| 要 図     |     |                     |                   |




| 線番号     | 点番号 | 標識ノ種類                              | 所在地           |
|---------|-----|------------------------------------|---------------|
| Ⅱ 6 7 5 | 24  | <div>金属標・鋸・木杭</div> <div>キザミ</div> | 西区浜松町一四―一八番地先 |
| 要 図     |     |                                    |               |


| 線番号     | 点番号 | 標識ノ種類                              | 所在地         |
|---------|-----|------------------------------------|-------------|
| Ⅱ 6 7 5 | 25  | <div>金属標・鋸・木杭</div> <div>キザミ</div> | 西区浜松町五―七番地先 |
| 要 図     |     |                                    |             |

| 線番号     | 点番号 | 標識ノ種類                                                             | 所在地           |
|---------|-----|-------------------------------------------------------------------|---------------|
| Ⅱ 6 7 5 | 26  | <div data-bbox="686 280 941 526"><p>金属標・鋌・木杭</p></div> <p>キザミ</p> | 西区藤棚町一丁目二八番地先 |
| 要 図     |     |                                                                   |               |
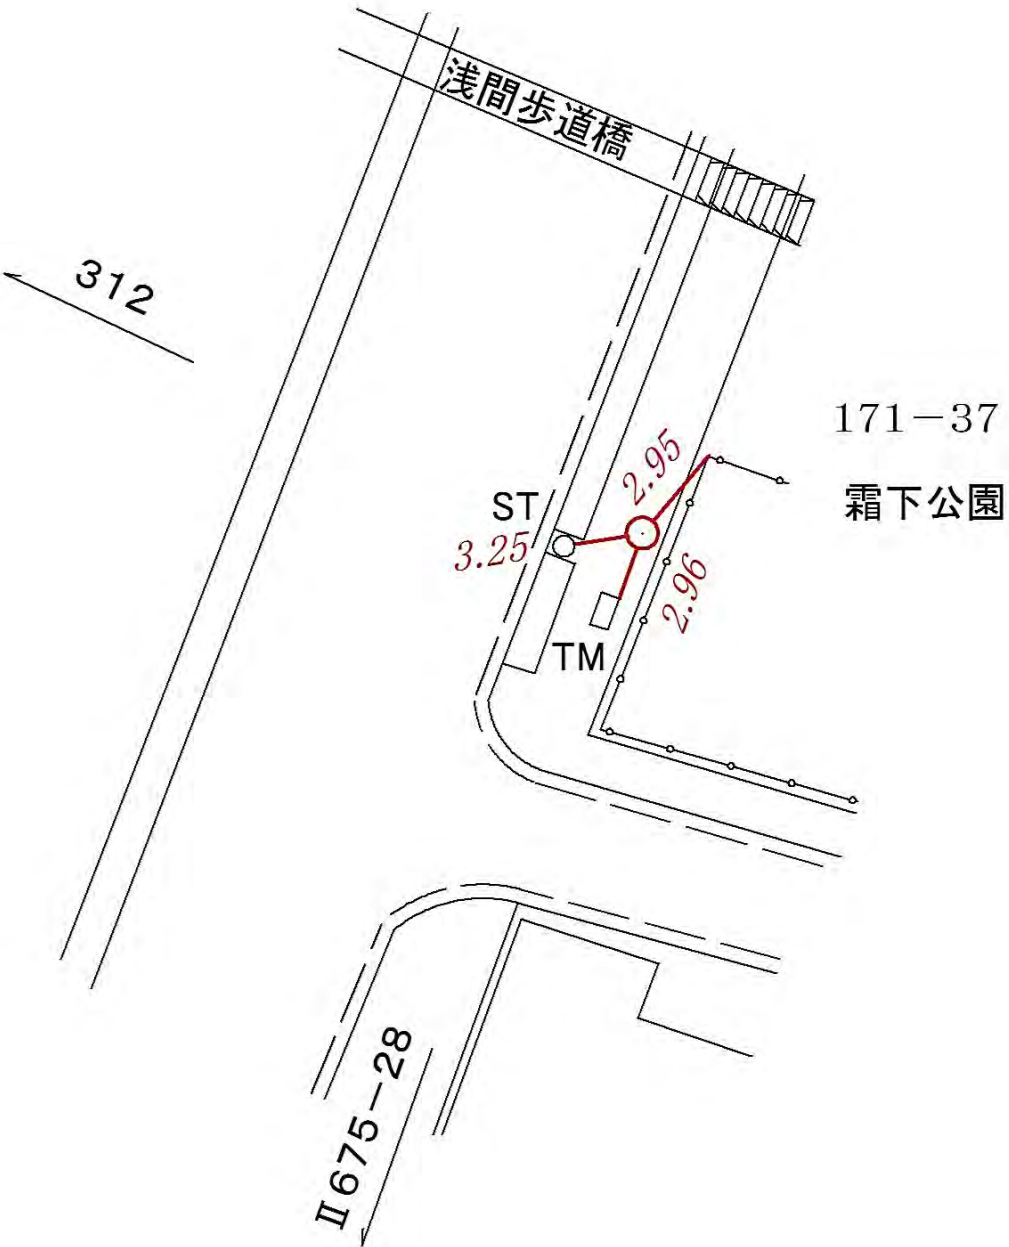
| 線番号     | 点番号 | 標識ノ種類   | 所在地               |
|---------|-----|---|-------------------|
| Ⅱ 6 7 5 | 27  | <div data-bbox="686 280 941 526"><div>金属標・鋸・木杭</div></div> <div data-bbox="726 571 917 660">キザミ</div>   | 西区浅間町三丁目一七一―三七番地先 |
| 要 図     |     |  <p>The map shows a street layout with a red circle indicating the marker location. The circle is connected to a point labeled 'ST 3.25' by a red line with a distance of 2.95. Another red line with a distance of 2.96 connects the circle to a point further down the street. The map also shows a bridge labeled '浅間歩道橋' (Asama Footbridge), a park labeled '171-37 霜下公園' (Shimogata Park), and a street labeled 'Ⅱ 6 7 5-28'.</p> |                   |

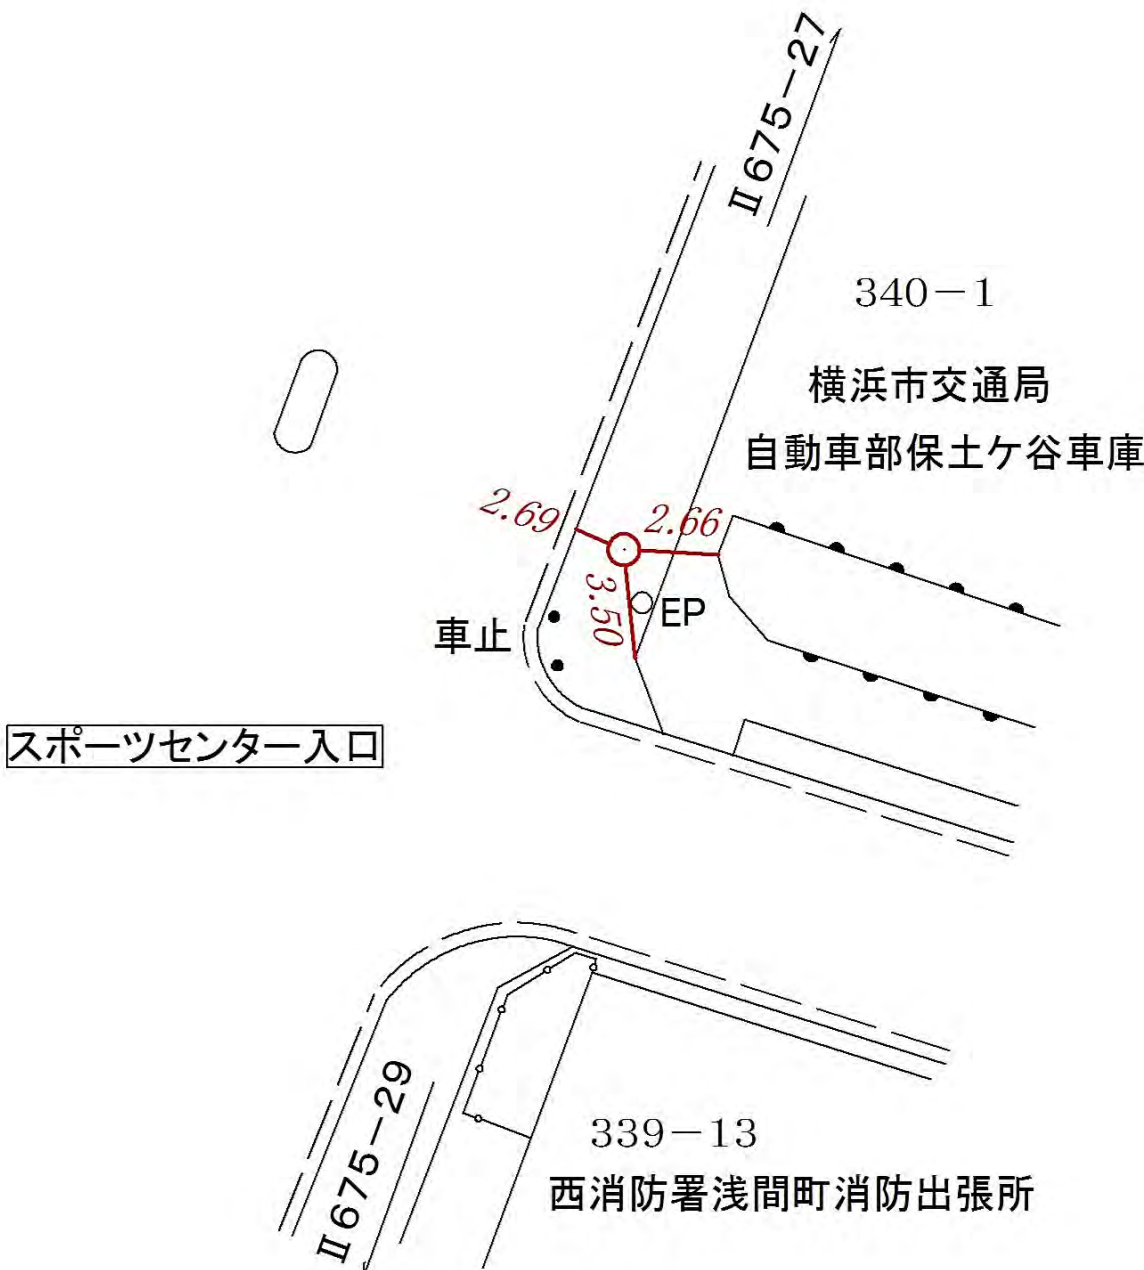


| 線<br>番<br>号                                                                         | 点<br>番<br>号 | 標 識 ノ 種 類                                                                                              | 所 在 地                           |
|-------------------------------------------------------------------------------------|-------------|---|---------------------------------|
| Ⅱ 6 7 5                                                                             | 28          | <div data-bbox="686 280 941 526"><p>金 属 標 ・ 鋸 ・ 木 杭</p></div> <p data-bbox="726 571 901 649">キ ザ ミ</p> | 西 区 浅 間 町 四 丁 目 三 四 〇 ー 一 番 地 先 |
| 要 図                                                                                 |             |   |                                 |
|  |             |   |                                 |
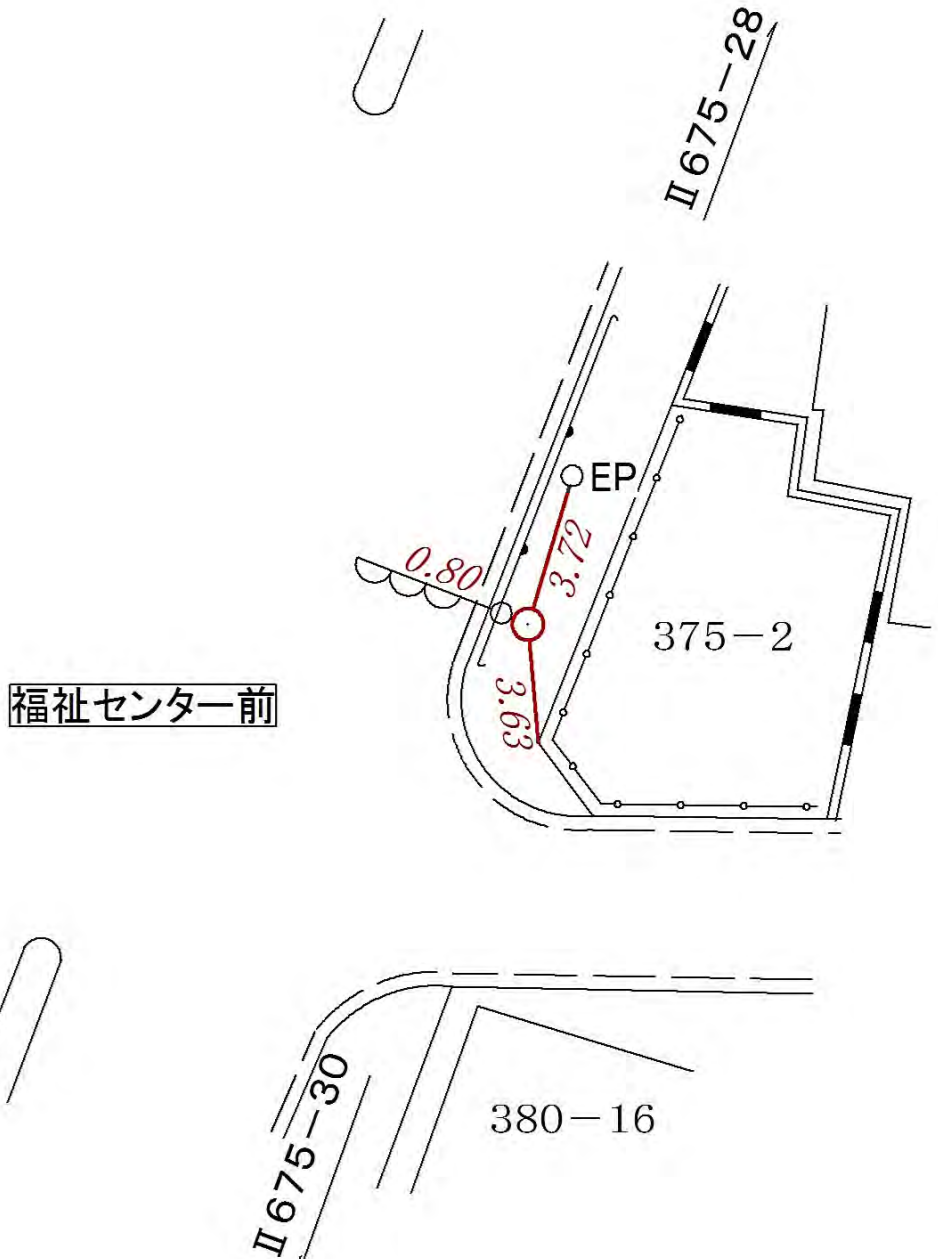
| 線<br>番<br>号 | 点<br>番<br>号 | 標 識 ノ 種 類                                                                           | 所 在 地                           |
|-------------|-------------|-------------------------------------------------------------------------------------|---------------------------------|
| Ⅱ 6 7 5     | 29          | <div data-bbox="686 280 941 526"><div>金属標</div></div> ・ 鋸 ・ 木 杭<br><br>キ ザ ミ        | 西 区 浅 間 町 五 丁 目 三 七 五 ー 二 番 地 先 |
| 要 図         |             |  |                                 |

| 線番号     | 点番号 | 標識ノ種類                              | 所在地              |
|---------|-----|------------------------------------|------------------|
| Ⅱ 6 7 5 | 30  | <div>金属標・鋌・木杭</div> <div>キザミ</div> | 西区浅間町五丁目三八五―三番地先 |
| 要 図     |     |                                    |                  |
|         |     |                                    |                  |

| 線番号     | 点番号 | 標識ノ種類           | 所在地               |
|---------|-----|-----------------|-------------------|
| Ⅱ 6 7 5 | 31  | 金属標・鋸・木杭<br>キザミ | 保土ヶ谷区岩間町一丁目一―五番地先 |
| 要 図     |     |                 |                   |

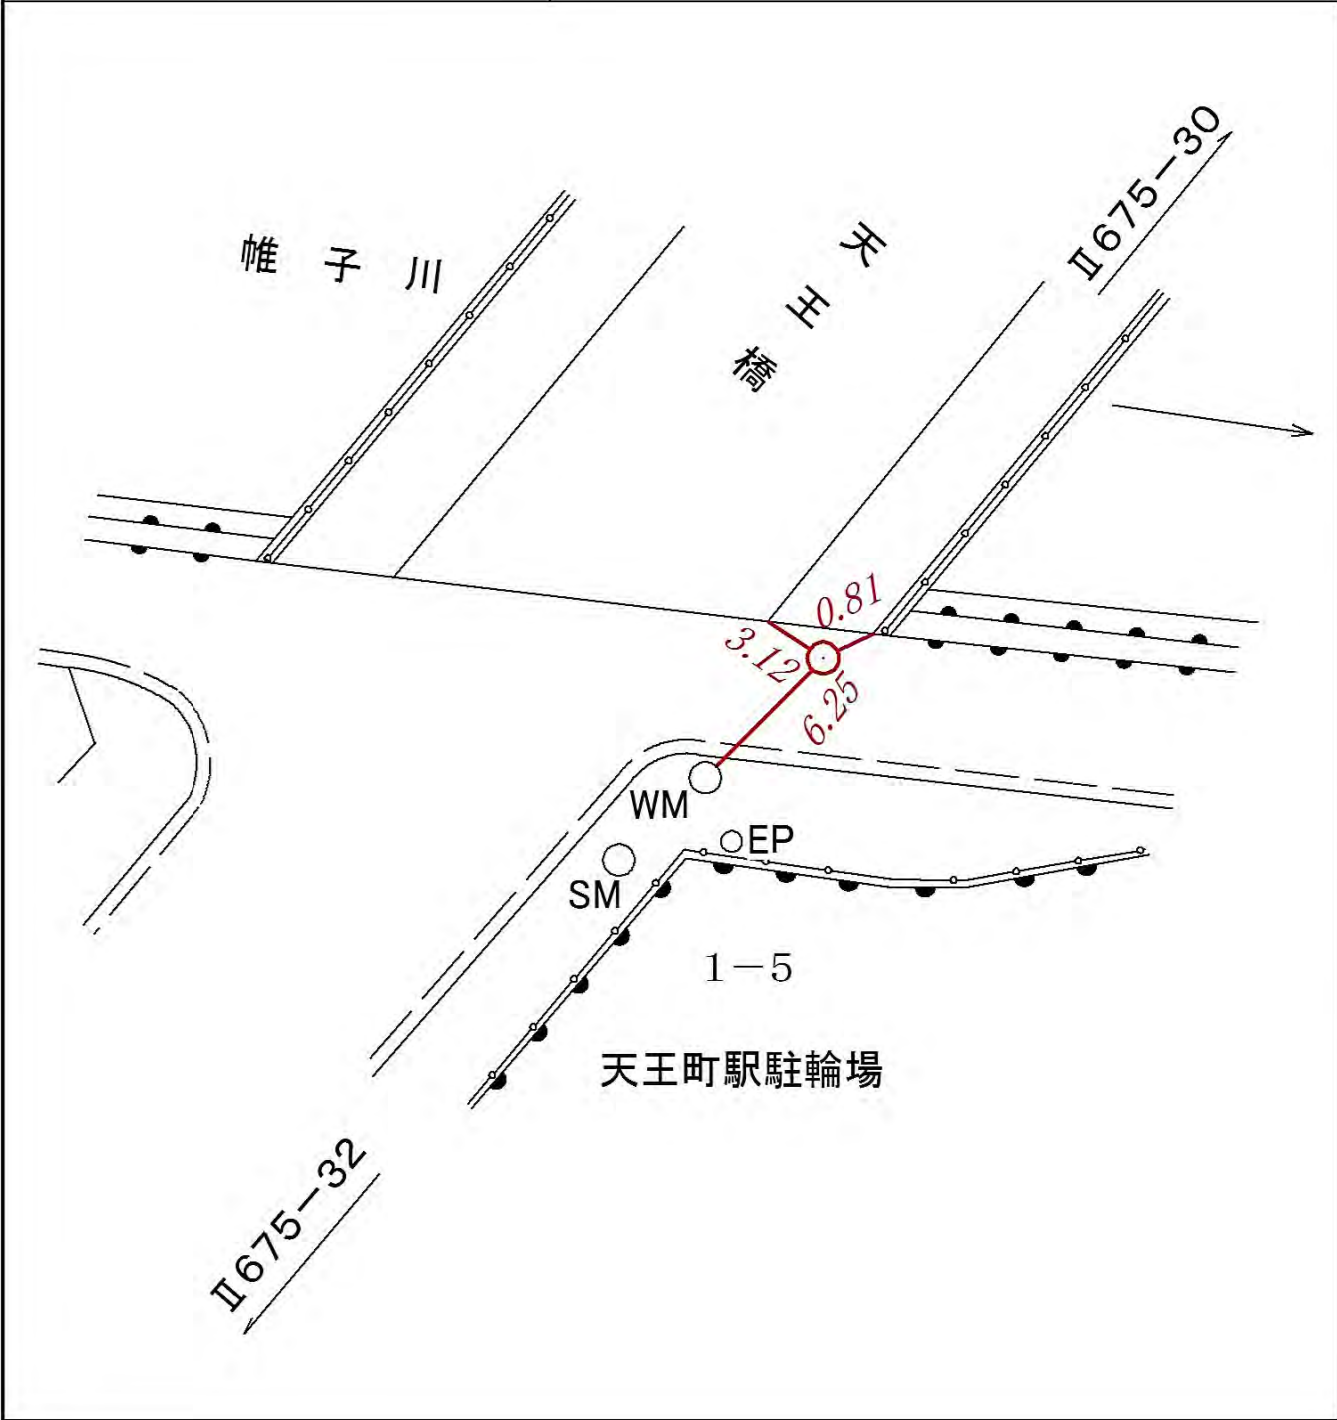




| 線番号     | 点番号 | 標識ノ種類                                                                               | 所在地               |
|---------|-----|-------------------------------------------------------------------------------------|-------------------|
| Ⅱ 6 7 5 | 32  | <div>金属標・鋏・木杭</div> <div>キザミ</div>                                                  | 保土ヶ谷区岩間町一丁目四―三番地先 |
| 要 図     |     |  |                   |





| 線番号                                                                                | 点番号 | 標識ノ種類                                                                                                 | 所在地              |
|------------------------------------------------------------------------------------|-----|---|------------------|
| Ⅱ 6 7 5                                                                            | 35  | <div data-bbox="686 280 941 526"><div>金属標・鋌・木杭</div></div> <div data-bbox="718 571 909 660">キザミ</div> | 保土ヶ谷区帷子町一丁目二二番地先 |
| 要 図                                                                                |     |   |                  |
|  |     |   |                  |

| 線番号     | 点番号 | 標識ノ種類                                                                                                 | 所在地             |
|---------|-----|---|-----------------|
| Ⅱ 6 7 5 | 36  | <div data-bbox="686 275 941 533"><div>金属標・鋸・木杭</div></div> <div data-bbox="724 584 916 651">キザミ</div> | 保土ヶ谷区月見台三九―五番地先 |
| 要 図     |     |   |                 |

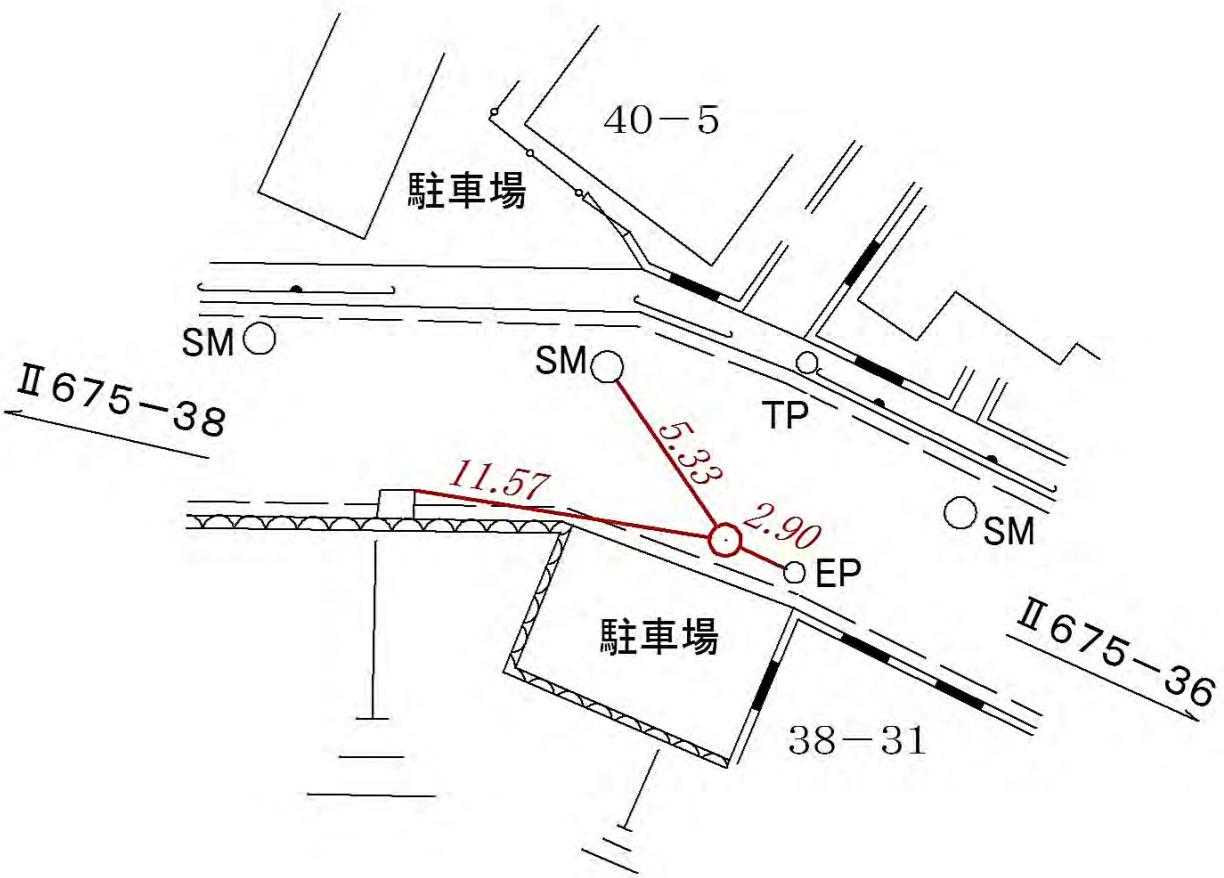


| 線番号     | 点番号 | 標識ノ種類                                                                                                 | 所在地               |
|---------|-----|---|-------------------|
| Ⅱ 6 7 5 | 37  | <div data-bbox="686 280 941 526"><div>金属標・鋸・木杭</div></div> <div data-bbox="726 571 917 660">キザミ</div> | 保土ヶ谷区月見台三八―三一 番地先 |
| 要 図     |     |                   |                   |
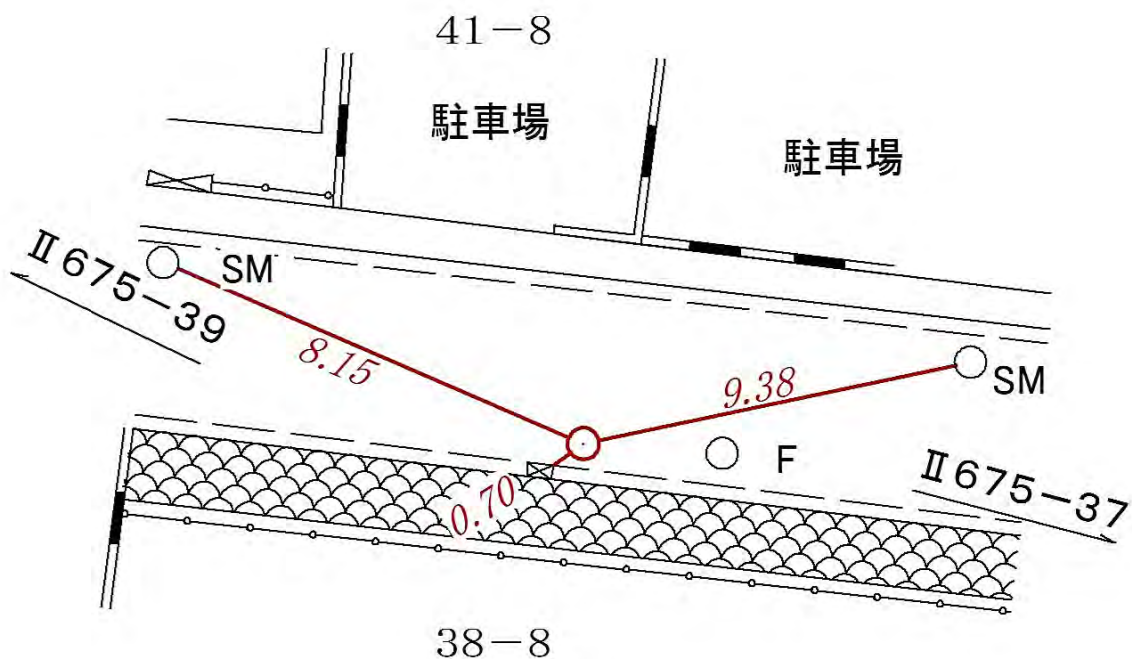
| 所在地   | 保土ヶ谷区月見台三八―八番地先                    |                                                                                      |         |
|-------|------------------------------------|--------------------------------------------------------------------------------------|---------|
| 標識ノ種類 | <div>金属標・鋌・木杭</div> <div>キザミ</div> |                                                                                      |         |
| 点番号   | 38                                 | 線番号                                                                                  | Ⅱ 6 7 5 |
| 要 図   |                                    |  |         |

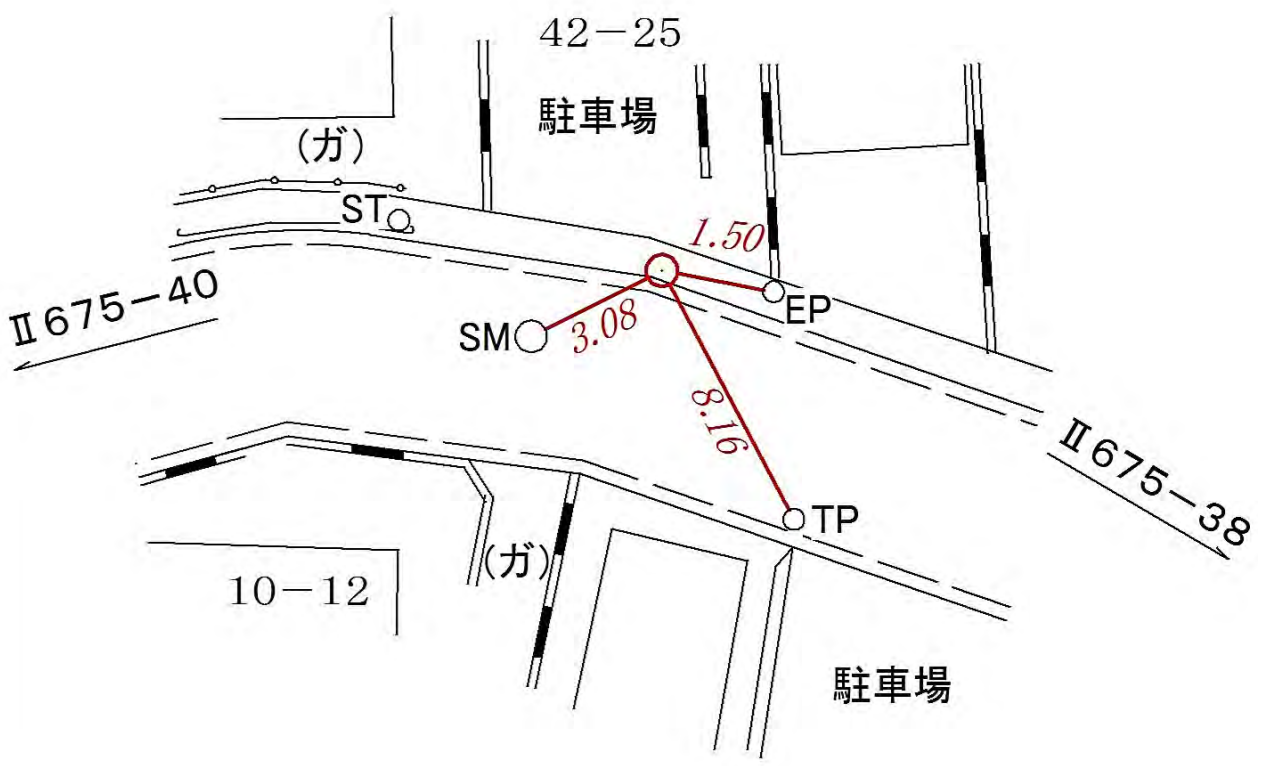
| 線<br>番<br>号                                                                         | 点<br>番<br>号 | 標 識 ノ 種 類                          | 所 在 地            |
|-------------------------------------------------------------------------------------|-------------|------------------------------------|------------------|
| Ⅱ 6 7 5                                                                             | 39          | <div>金属標・鋌・木杭</div> <div>キザミ</div> | 保土ヶ谷区月見台四二―二五番地先 |
| 要 図                                                                                 |             |                                    |                  |
|  |             |                                    |                  |


| 線番号     | 点番号 | 標識ノ種類                              | 所在地             |
|---------|-----|------------------------------------|-----------------|
| Ⅱ 6 7 5 | 40  | <div>金属標・鋺・木杭</div> <div>キザミ</div> | 保土ヶ谷区月見台一〇―五番地先 |
| 要 図     |     |                                    |                 |
|         |     |                                    |                 |

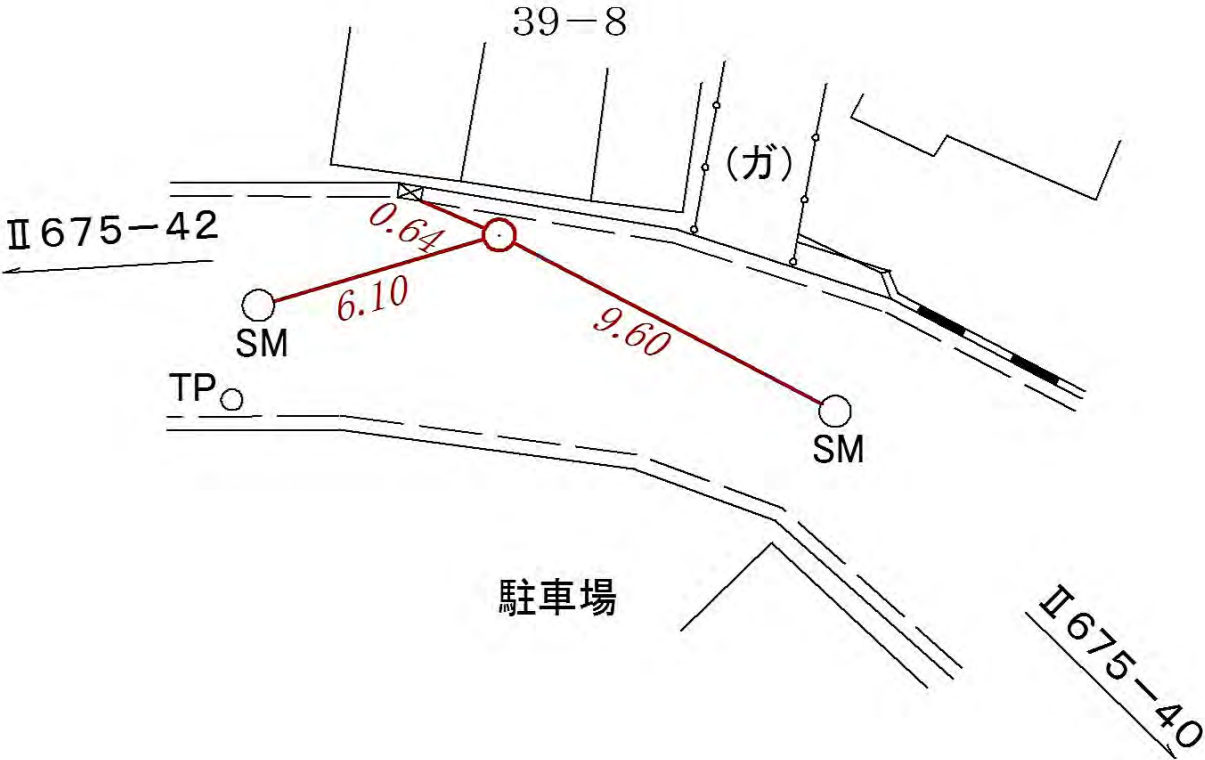


| 線番号                                                                                  | 点番号 | 標識ノ種類                                                                                                 | 所在地                |
|--------------------------------------------------------------------------------------|-----|---|--------------------|
| Ⅱ 6 7 5                                                                              | 41  | <div data-bbox="686 275 941 533"><div>金属標</div>・鋸・木杭</div> <div data-bbox="724 577 916 649">キザミ</div> | 保土ヶ谷区桜ヶ丘一丁目三九―八番地先 |
| 要 図                                                                                  |     |   |                    |
|  |     |   |                    |

| 線番号                                                                                 | 点番号 | 標識ノ種類                              | 所在地                |
|-------------------------------------------------------------------------------------|-----|------------------------------------|--------------------|
| Ⅱ 6 7 5                                                                             | 42  | <div>金属標・鋌・木杭</div> <div>キザミ</div> | 保土ヶ谷区桜ヶ丘一丁目一七一五番地先 |
| 要 図                                                                                 |     |                                    |                    |
|  |     |                                    |                    |
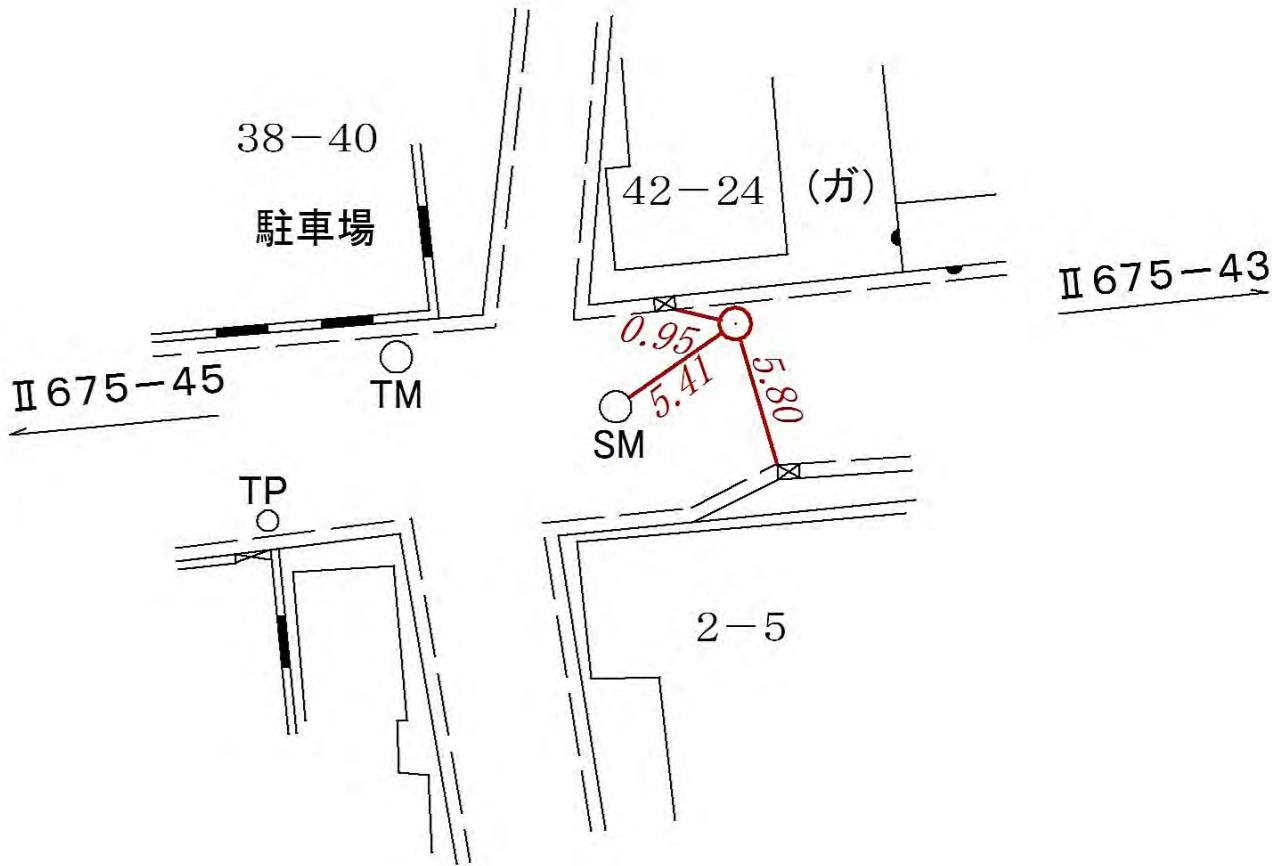
| 線番号     | 点番号 | 標識ノ種類                                                                                                 | 所在地                 |
|---------|-----|---|---------------------|
| Ⅱ 6 7 5 | 44  | <div data-bbox="686 280 941 526"><div>金属標・鋸・木杭</div></div> <div data-bbox="726 571 917 660">キザミ</div> | 保土ヶ谷区桜ヶ丘二丁目四二―二四番地先 |
| 要 図     |     |                    |                     |
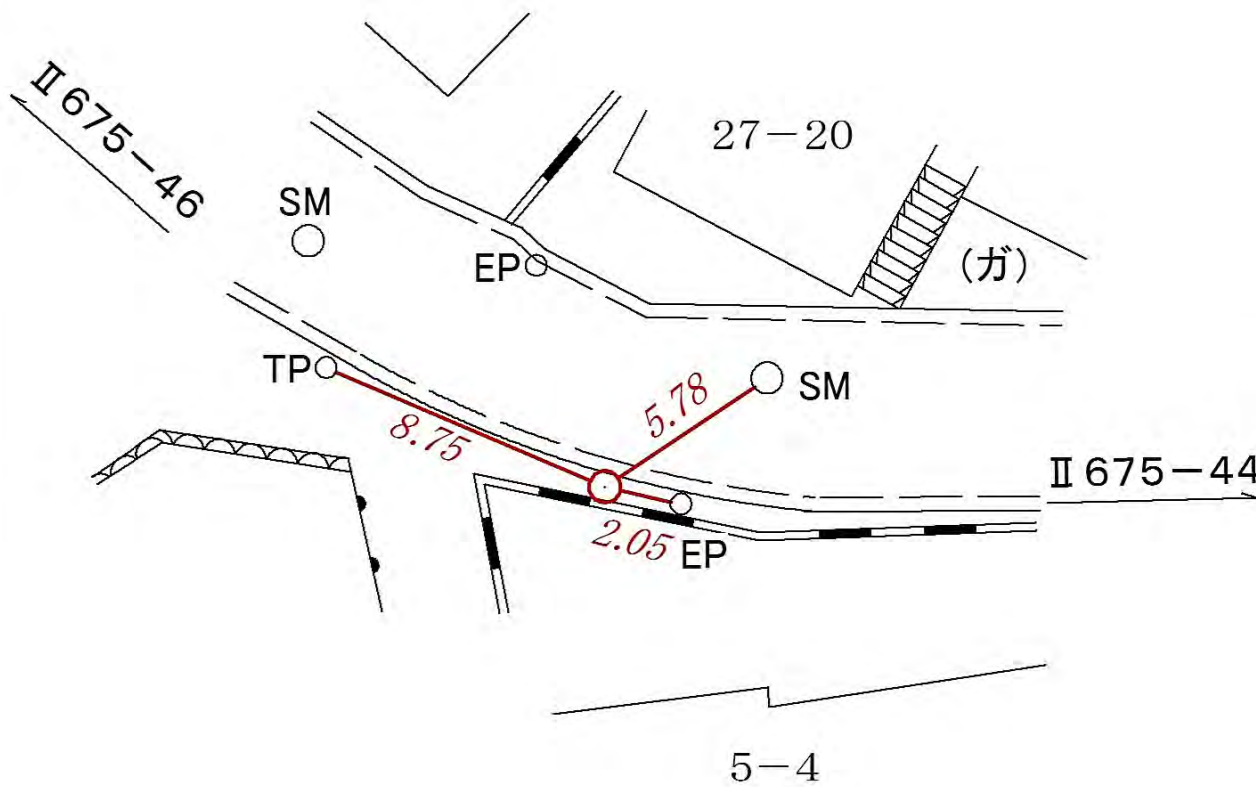
| 線番号                                                                                 | 点番号 | 標識ノ種類                                                              | 所在地               |
|-------------------------------------------------------------------------------------|-----|--------------------------------------------------------------------|-------------------|
| Ⅱ 6 7 5                                                                             | 45  | <div data-bbox="686 280 941 526"><div>金属標</div></div> ・鋸・木杭<br>キザミ | 保土ヶ谷区桜ヶ丘二丁目五―四番地先 |
| 要 図                                                                                 |     |                                                                    |                   |
|  |     |                                                                    |                   |

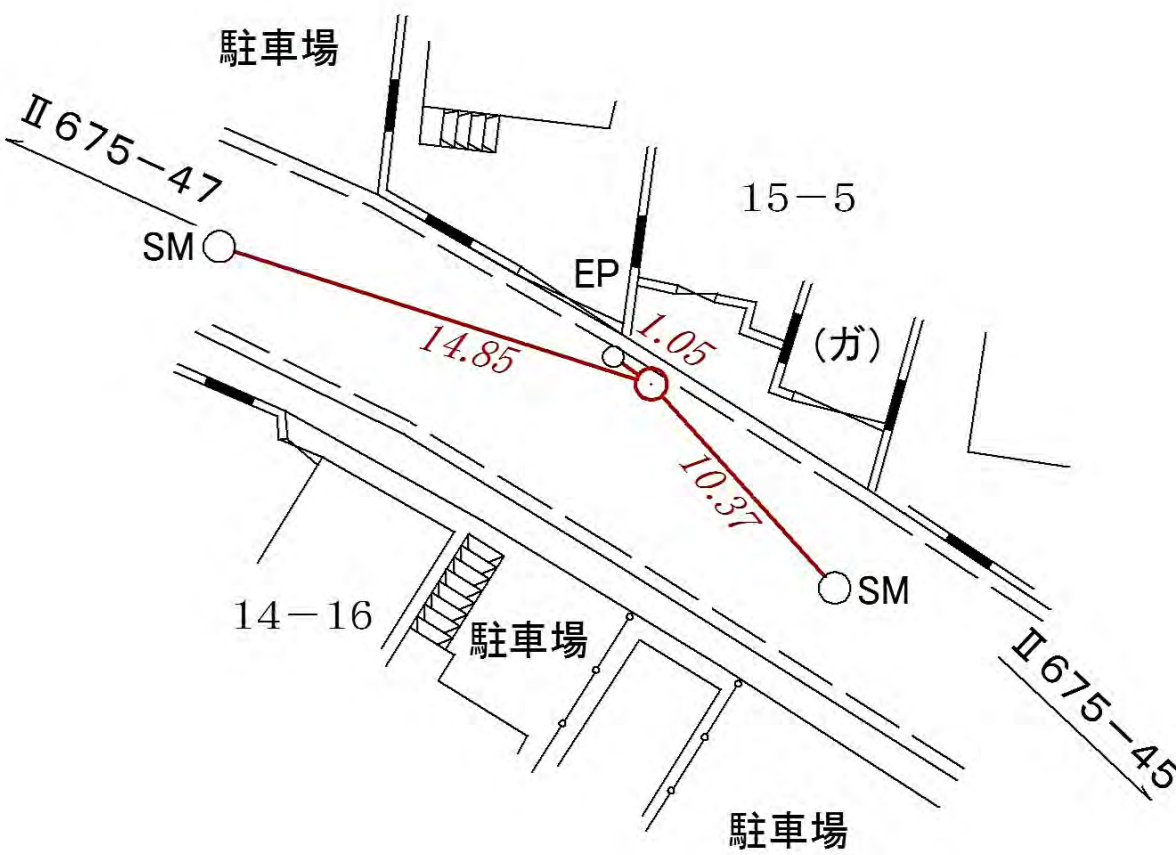


| 線番号                                                                                  | 点番号 | 標識ノ種類                                                                                                 | 所在地                |
|--------------------------------------------------------------------------------------|-----|---|--------------------|
| Ⅱ 6 7 5                                                                              | 46  | <div data-bbox="686 280 941 526"><div>金属標・鋸・木杭</div></div> <div data-bbox="726 571 917 660">キザミ</div> | 保土ヶ谷区桜ヶ丘二丁目一五―五番地先 |
| 要 図                                                                                  |     |   |                    |
|  |     |   |                    |

| 線<br>番<br>号   | 点<br>番<br>号 | 標 識 ノ 種 類                          | 所 在 地          |
|---|-------------|------------------------------------|----------------|
| Ⅱ 6 7 5   | 47          | <div>金属標・鋌・木杭</div> <div>キザミ</div> | 保土ヶ谷区花見台一―一番地先 |
| 要 図   |             |                                    |                |
| <div>1-1</div> <div>県営花見台ハイツ3号棟</div> <div><p>SM 6.54 6.45 6.16 市石標 SM</p><p>Ⅱ 6 7 5 - 4 6</p><p>(ガ)</p><p>駐車場</p><p>745</p></div> |             |                                    |                |

| 線<br>番<br>号 | 点<br>番<br>号 | 標 識 ノ 種 類 | 所<br>在<br>地 |
|-------------|-------------|-----------|-------------|
|-------------|-------------|-----------|-------------|


|       |    |                                     |                |
|-------|----|-------------------------------------|----------------|
| Ⅱ 675 | 48 | <div> <div>金属標</div>・ 鋌 ・ 木杭 </div> | 保土ヶ谷区川辺町二ノ四番地先 |
| 要 図   |    | キザミ                                 |                |

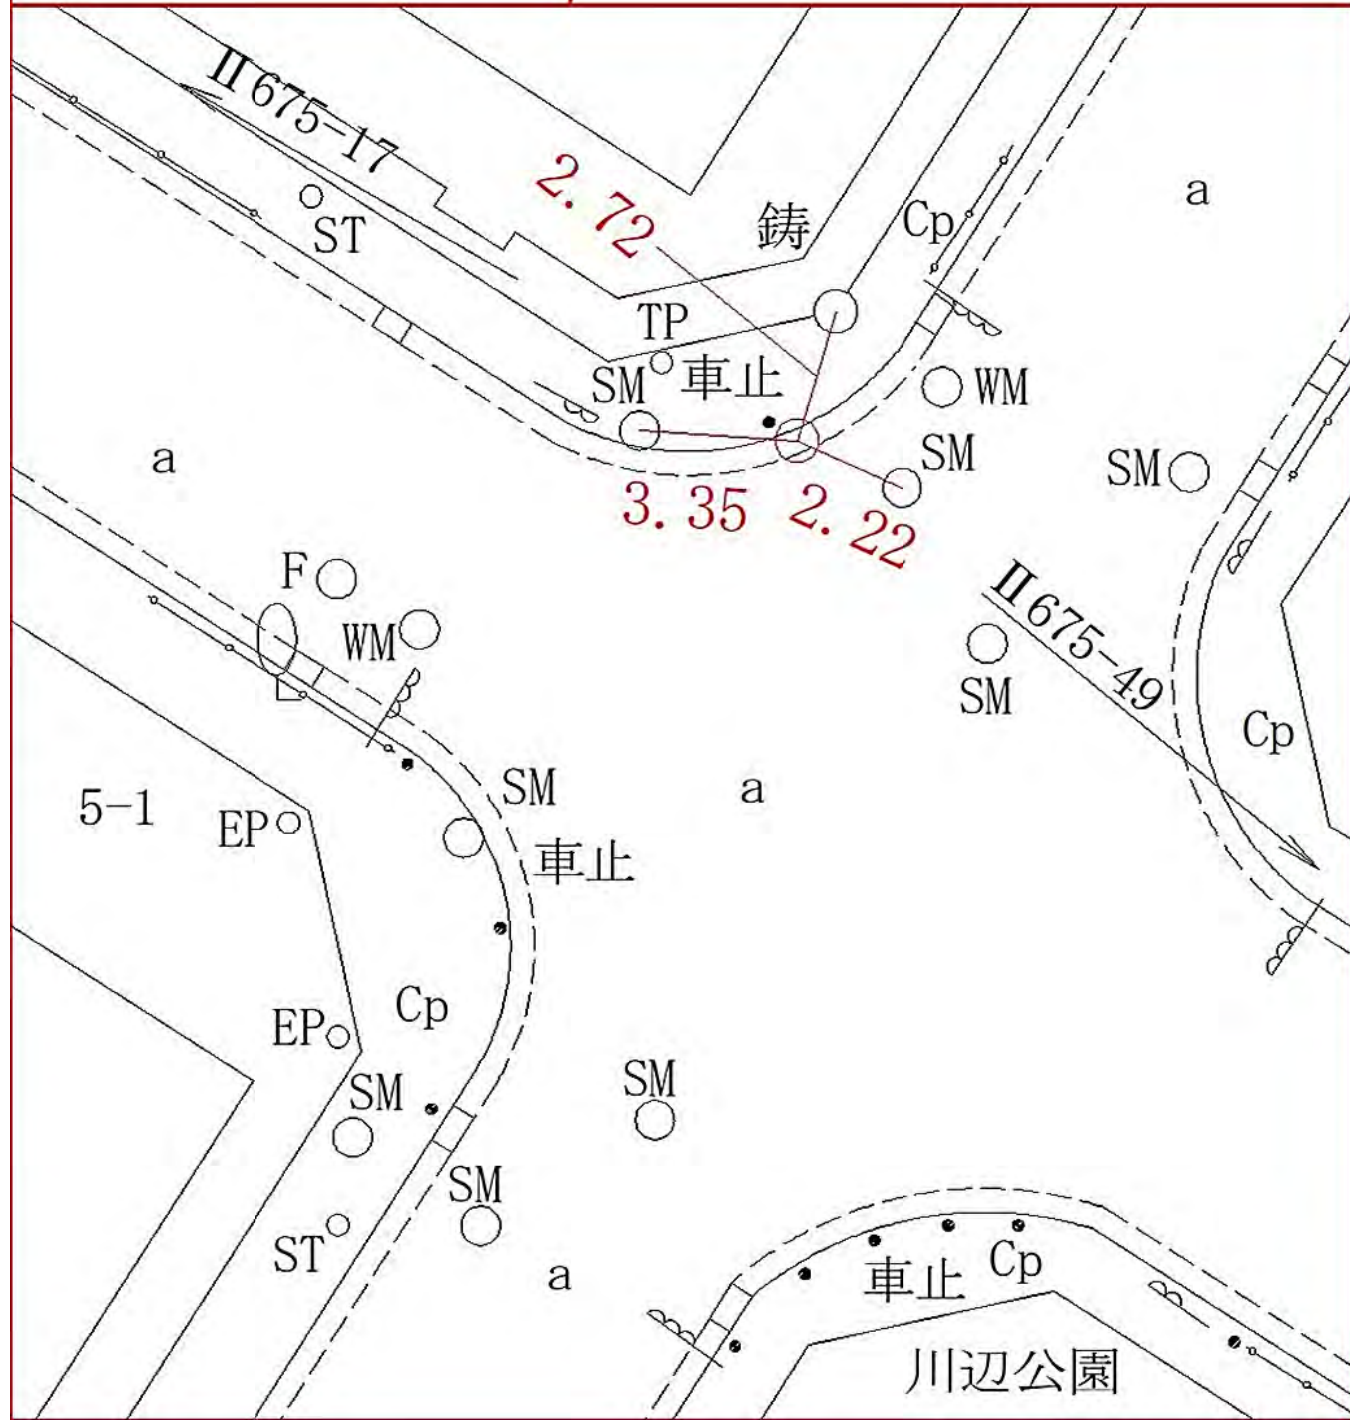



| 線<br>番<br>号 | 点<br>番<br>号 | 標 識 ノ 種 類 | 所 在 地 |
|-------------|-------------|-----------|-------|
|-------------|-------------|-----------|-------|


|       |    |                 |      |
|-------|----|-----------------|------|
| Ⅱ 675 | 49 | 金属標・鋌・木杭<br>キザミ | 保土ヶ谷 |
| 要 図   |    |                 |      |

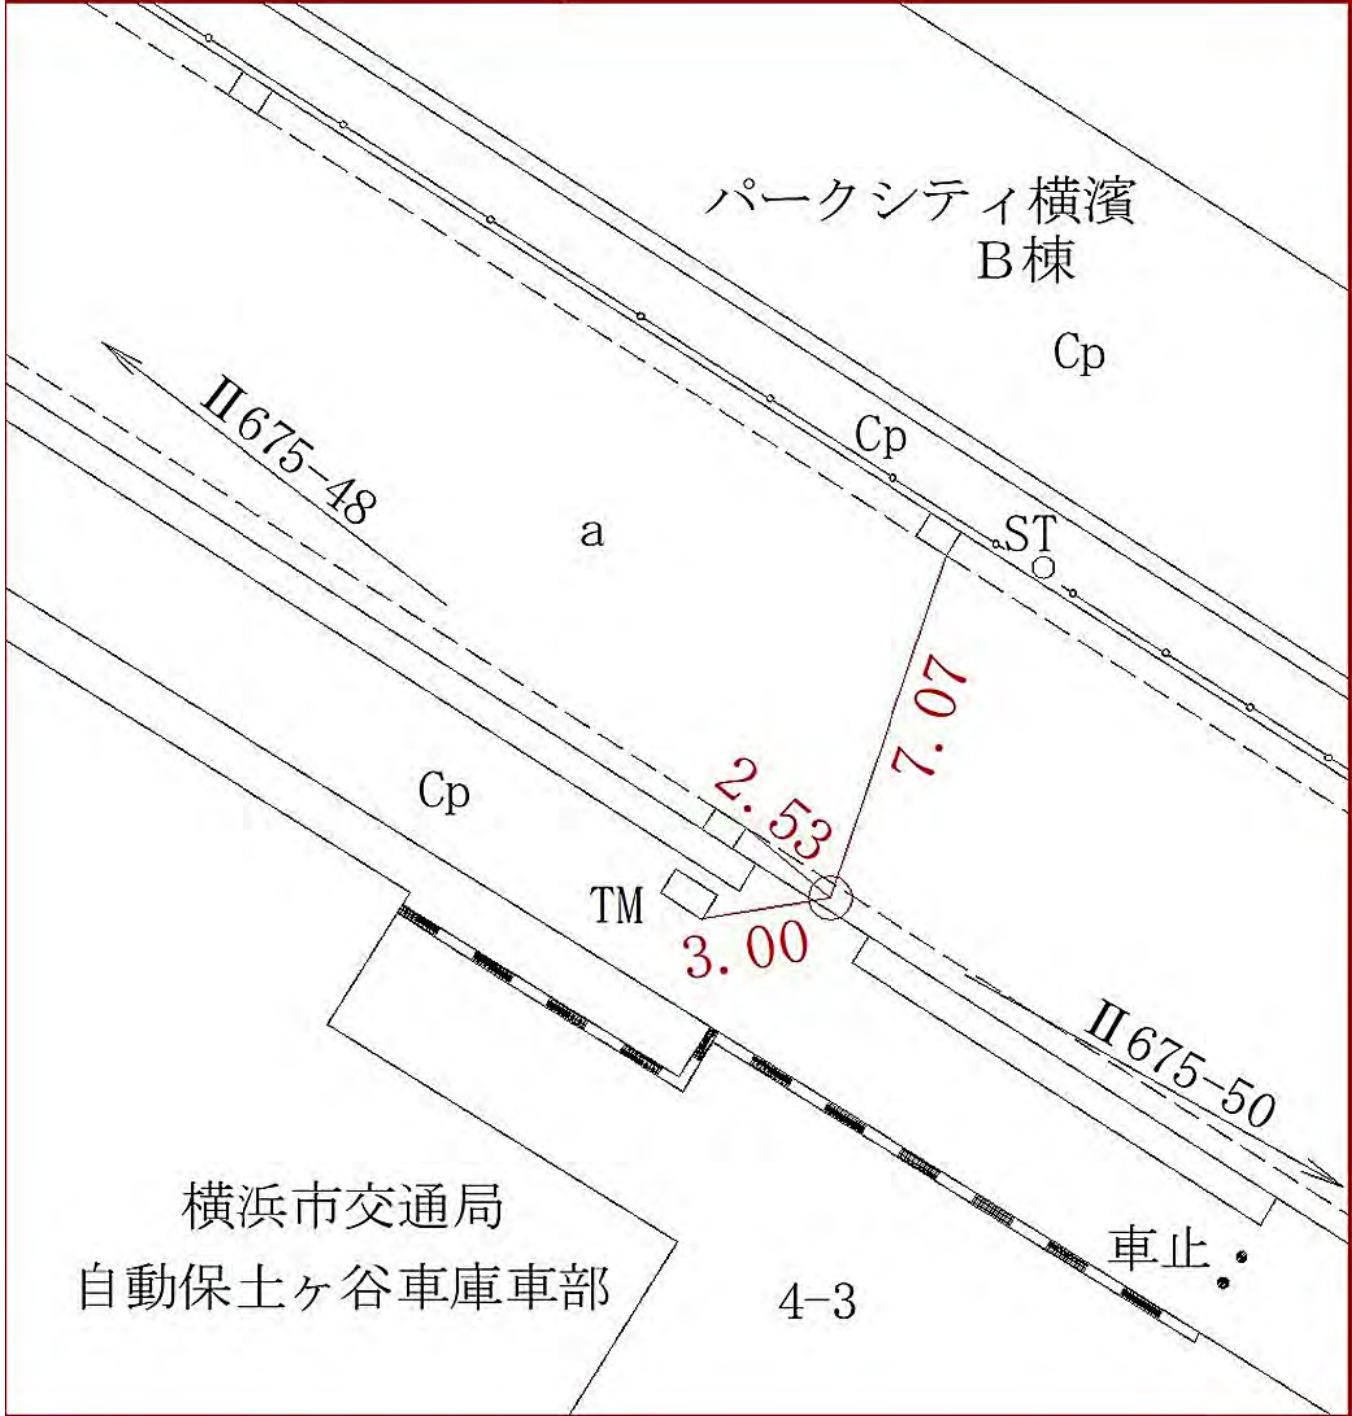




| 線<br>番<br>号 | 点<br>番<br>号 | 標 識 ノ 種 類 | 所<br>在<br>地 |
|-------------|-------------|-----------|-------------|
|-------------|-------------|-----------|-------------|

|       |    |                                                 |                |
|-------|----|-------------------------------------------------|----------------|
| Ⅱ 675 | 50 | <div> <div>金属標</div> <div>・ 鋌 ・ 木杭</div> </div> | 保土ヶ谷区川辺町三ノ一番地先 |
| 要 図   |    | キザミ                                             |                |

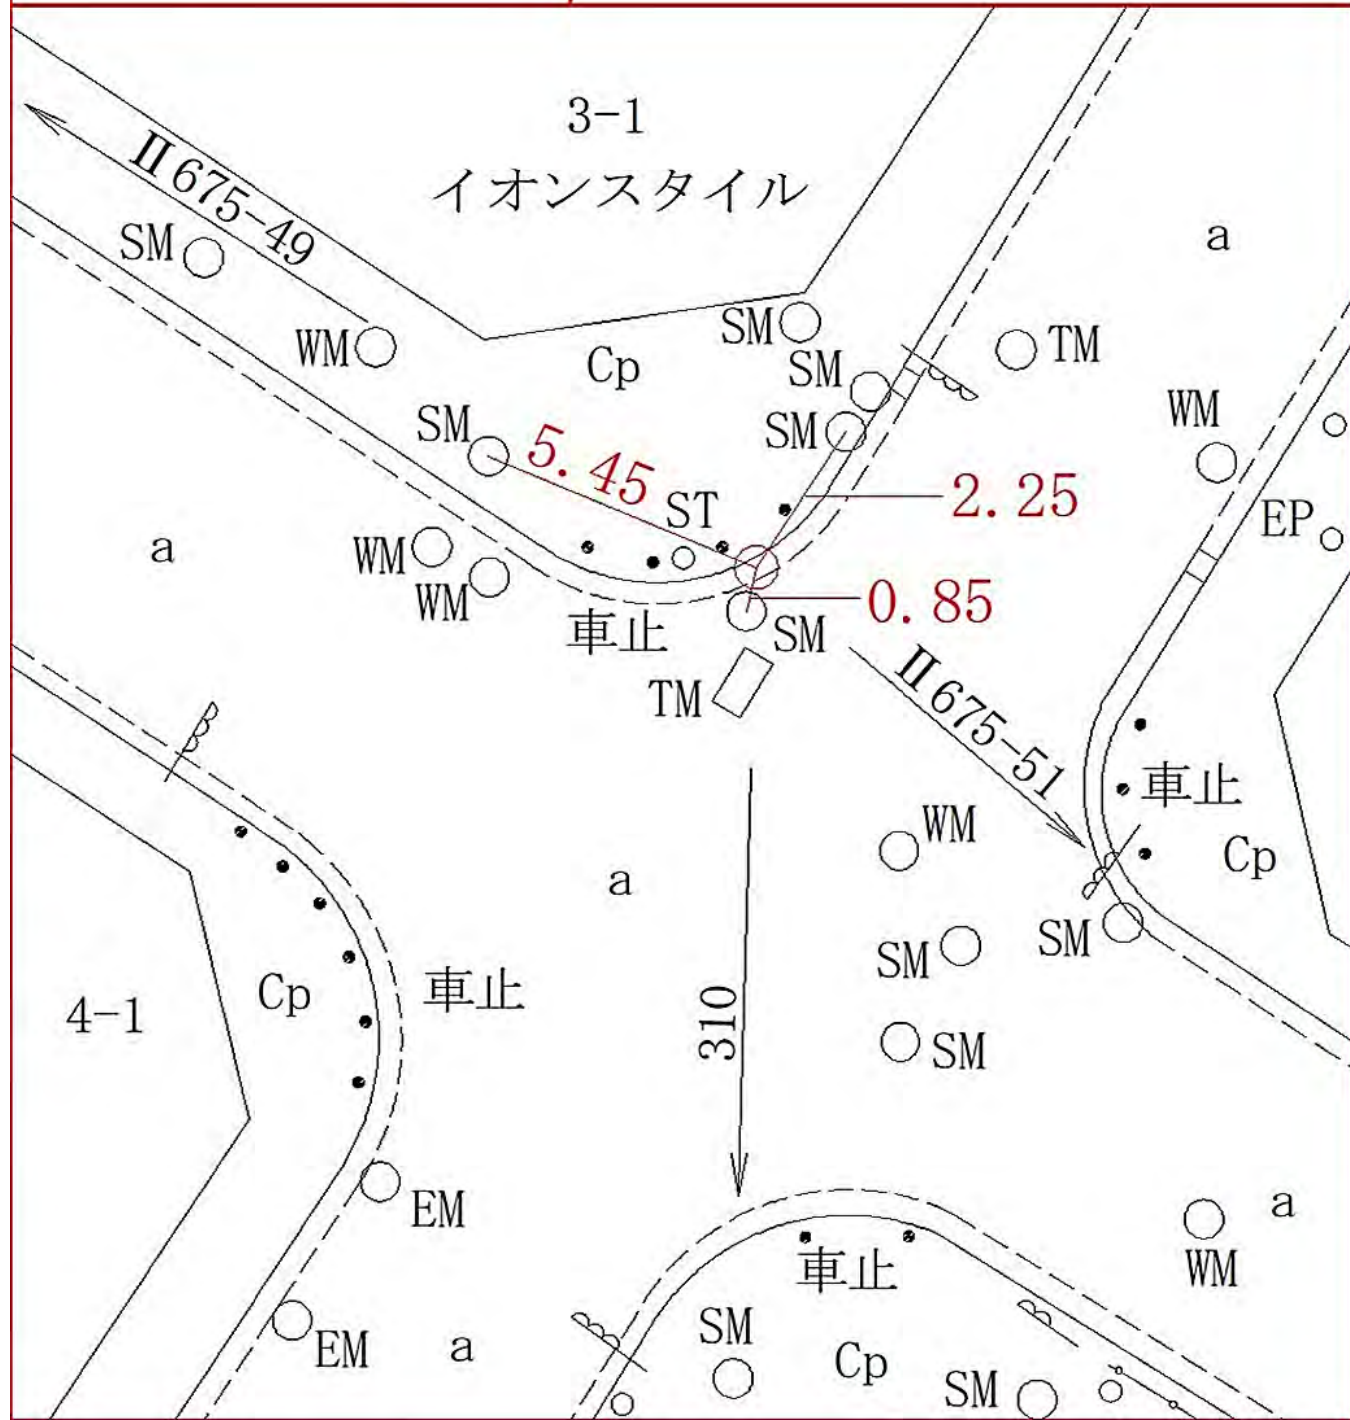


| 線<br>番<br>号 | 点<br>番<br>号 | 標 識 ノ 種 類 | 所 在 地 |
|-------------|-------------|-----------|-------|
|-------------|-------------|-----------|-------|

|      |    |                 |      |
|------|----|-----------------|------|
| Ⅱ675 | 51 | 金属標・鋌・木杭<br>キザミ | 保土ヶ谷 |
| 要 図  |    |                 |      |

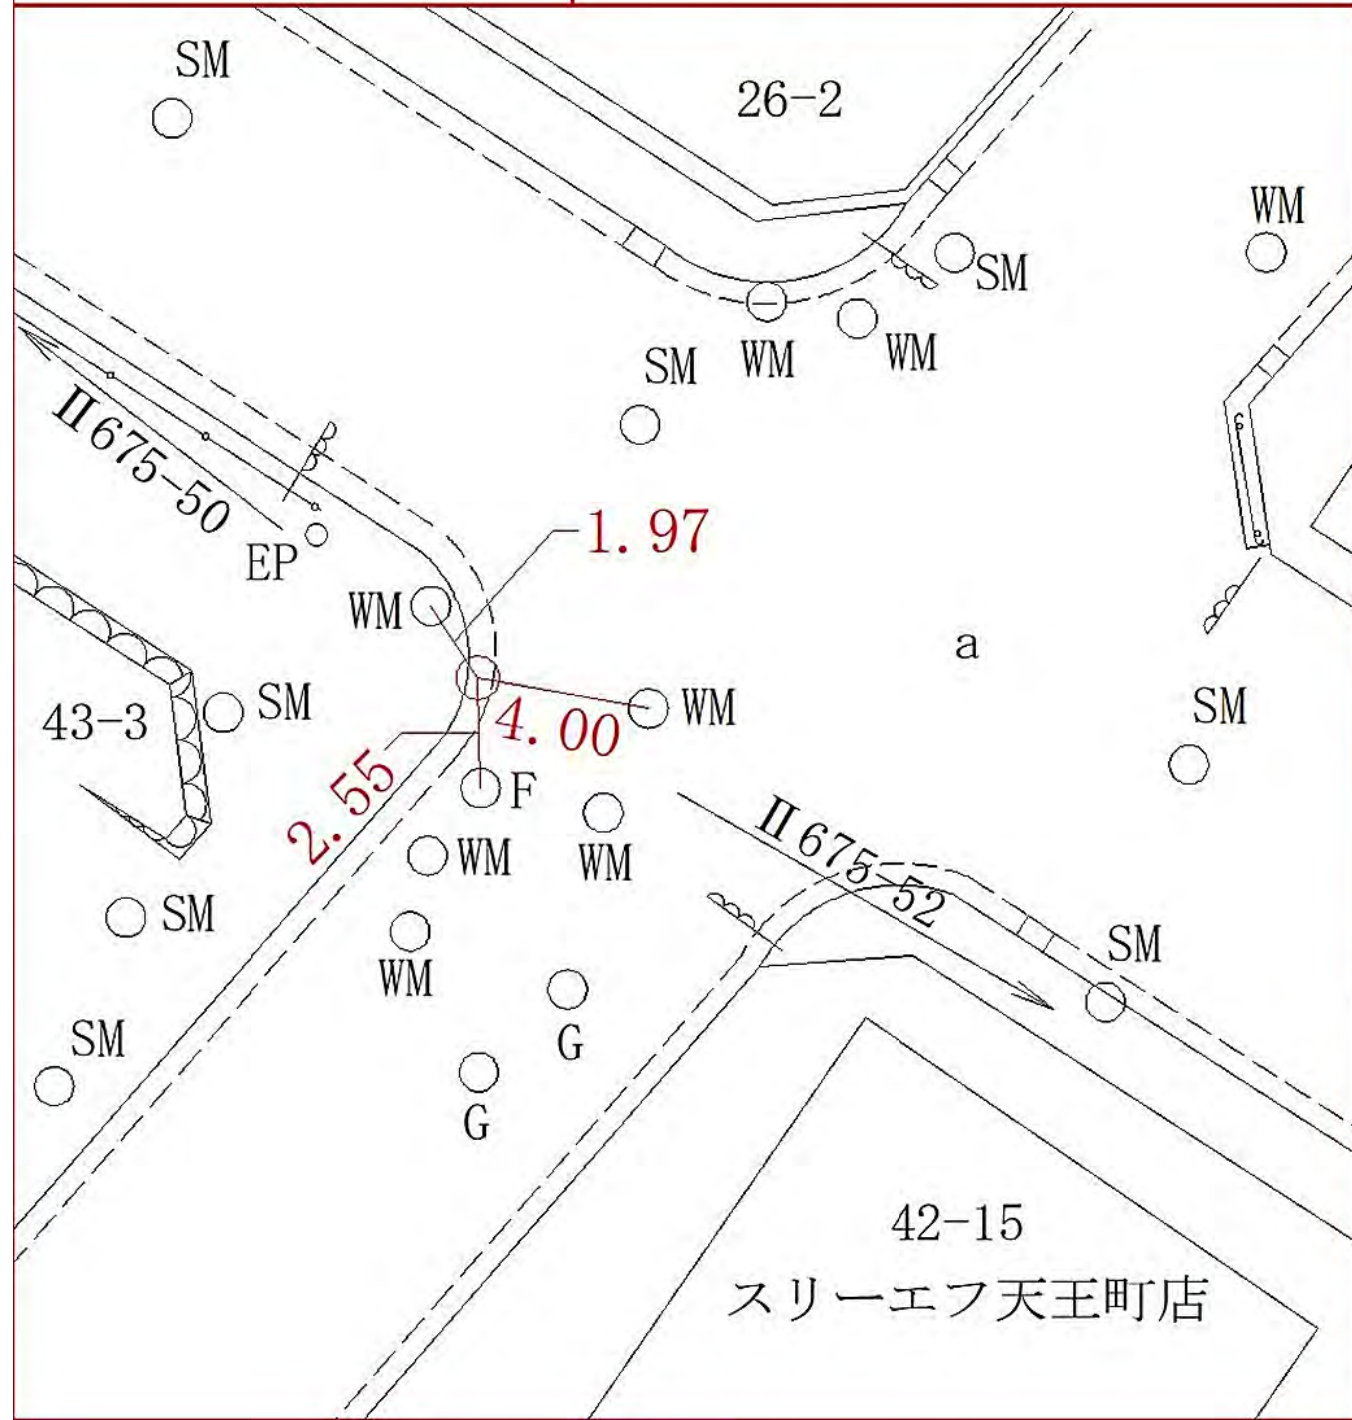




| 線<br>番<br>号 | 点<br>番<br>号 | 標 識 ノ 種 類       | 所<br>在<br>地       |
|-------------|-------------|-----------------|-------------------|
| Ⅱ 675       | 52          | 金属標・鋳・木杭<br>キザミ | 保土ヶ谷区天王町一ノ一七ノ八番地先 |
| 要 図         |             |                 |                   |

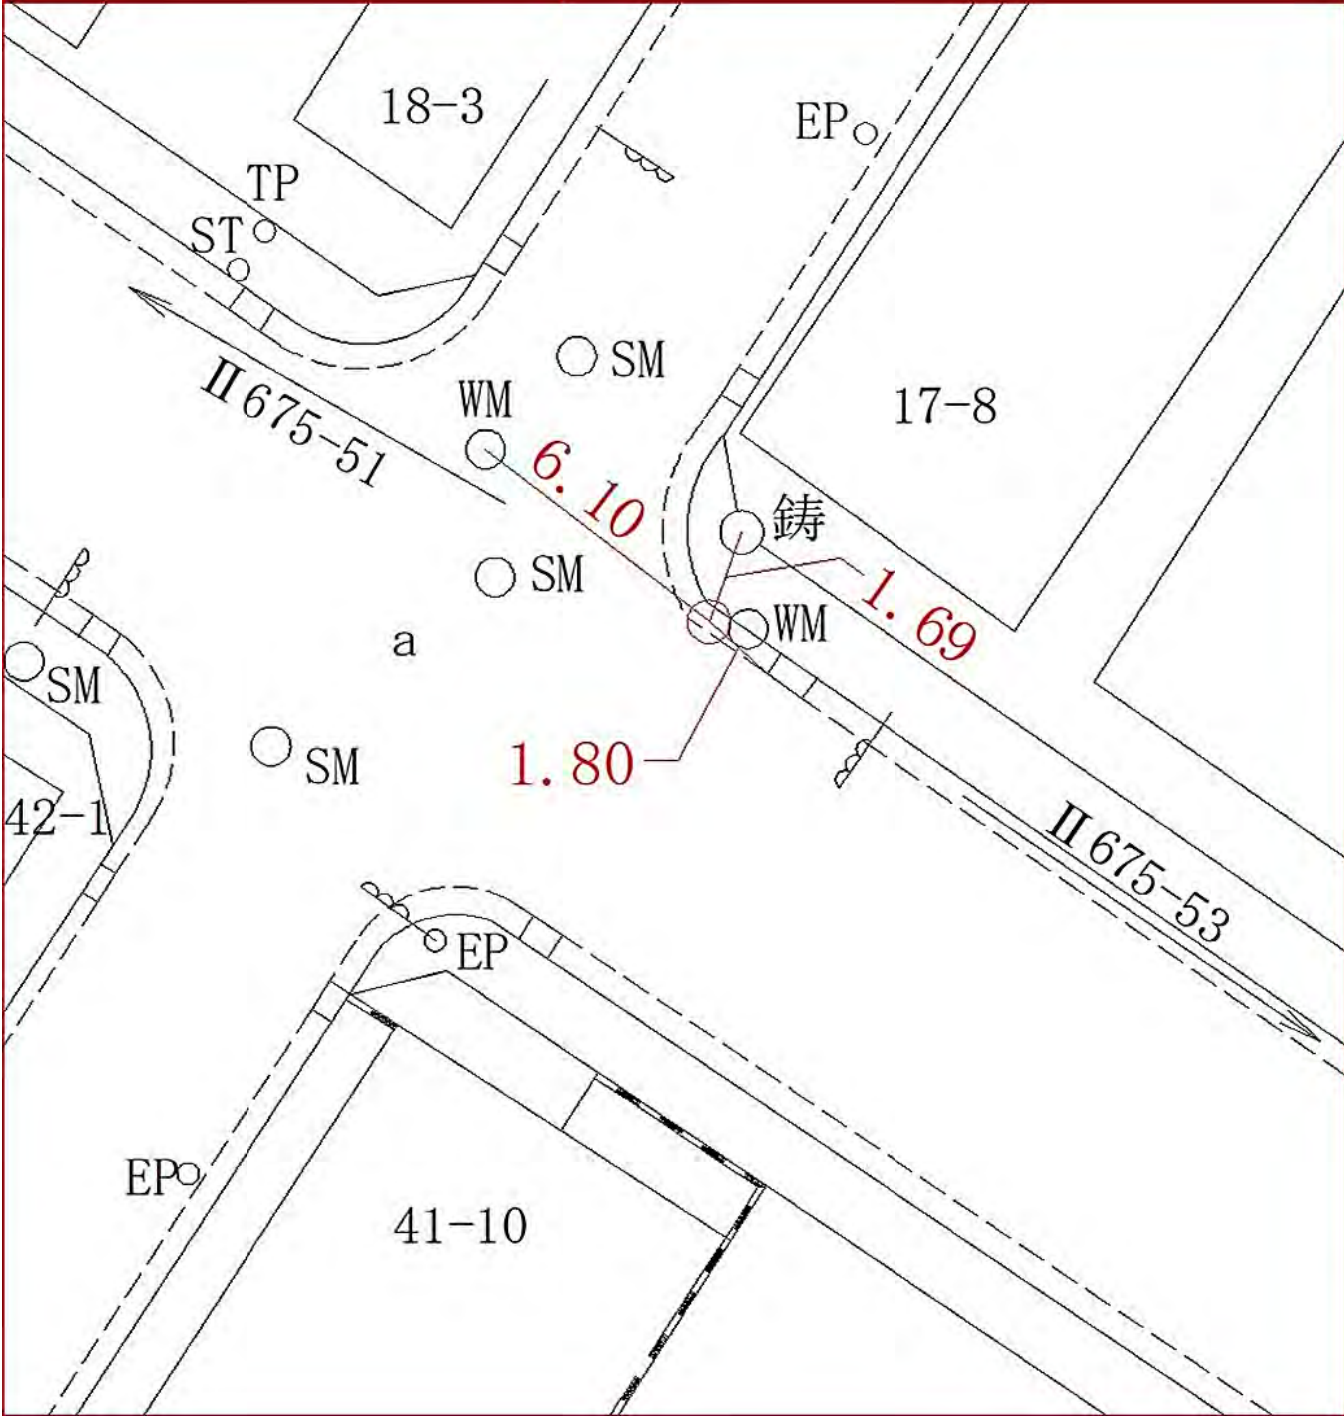



| 線<br>番<br>号 | 点<br>番<br>号 | 標 識 ノ 種 類 | 所 在 地 |
|-------------|-------------|-----------|-------|
|-------------|-------------|-----------|-------|


|       |    |                 |      |
|-------|----|-----------------|------|
| Ⅱ 675 | 53 | 金属標・鋌・木杭<br>キザミ | 保土ヶ谷 |
| 要 図   |    |                 |      |

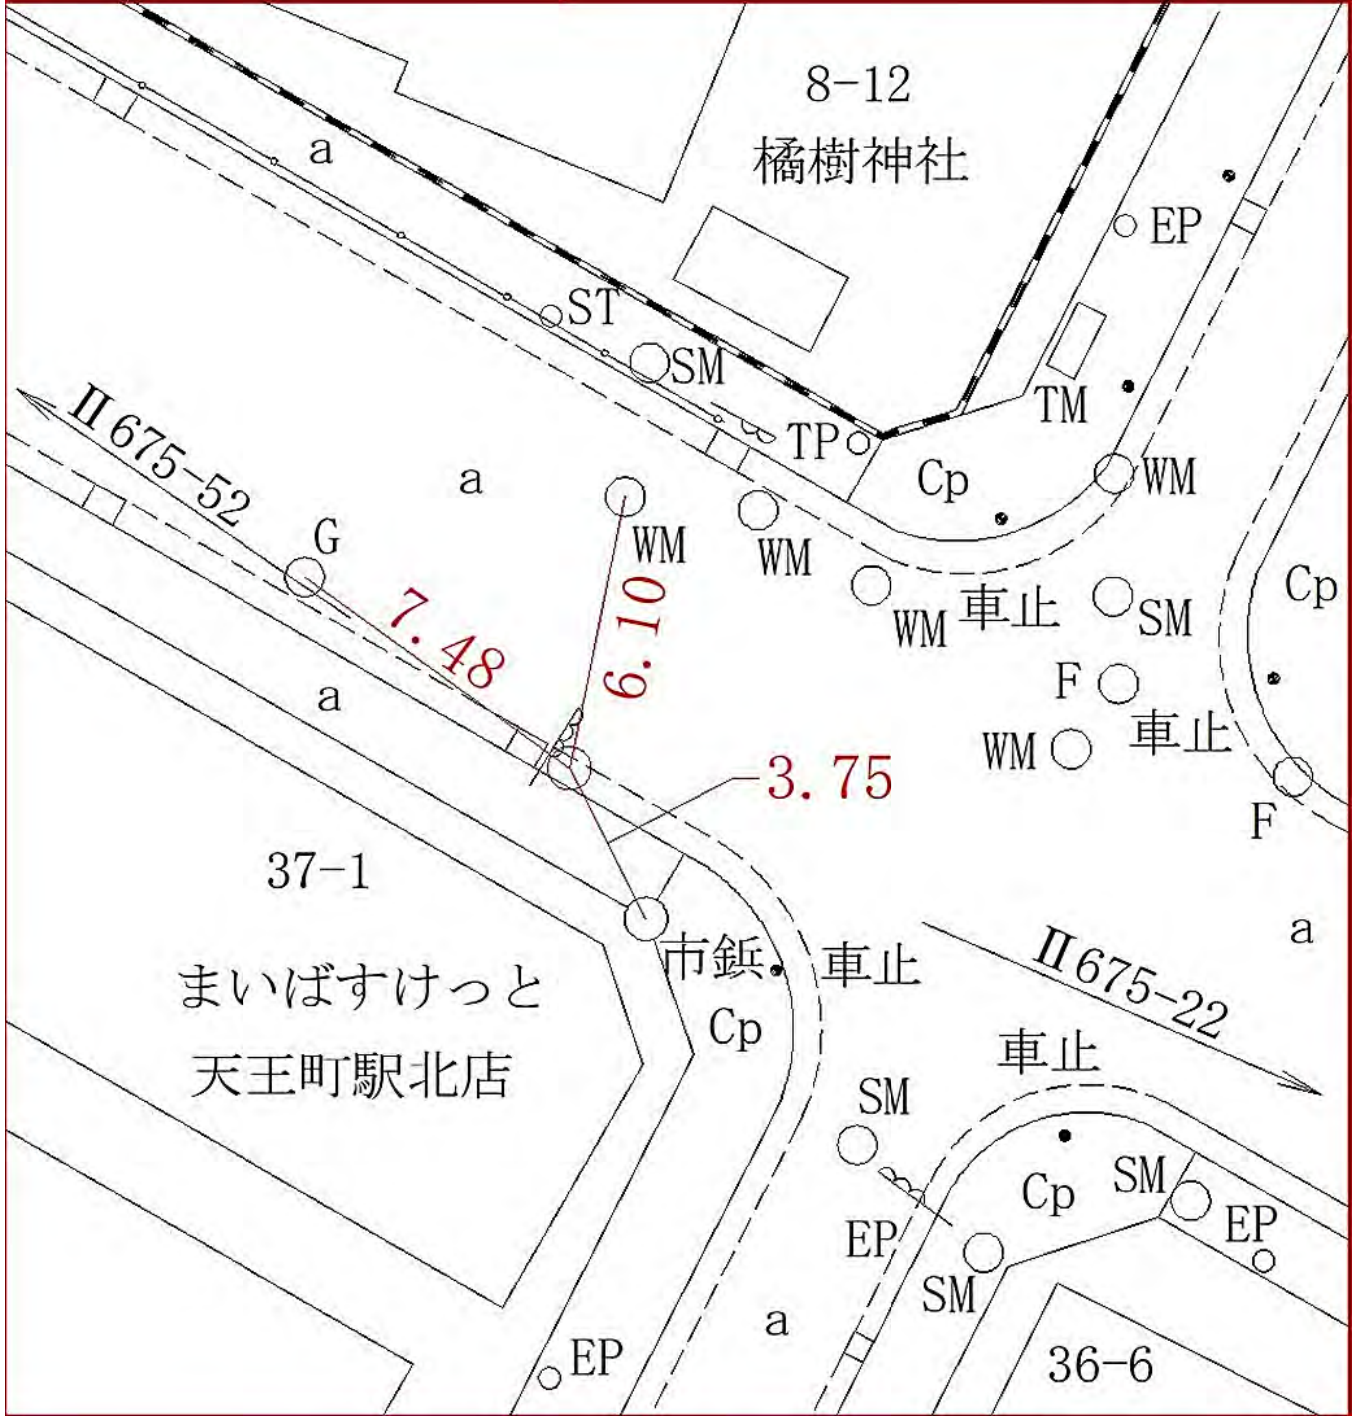

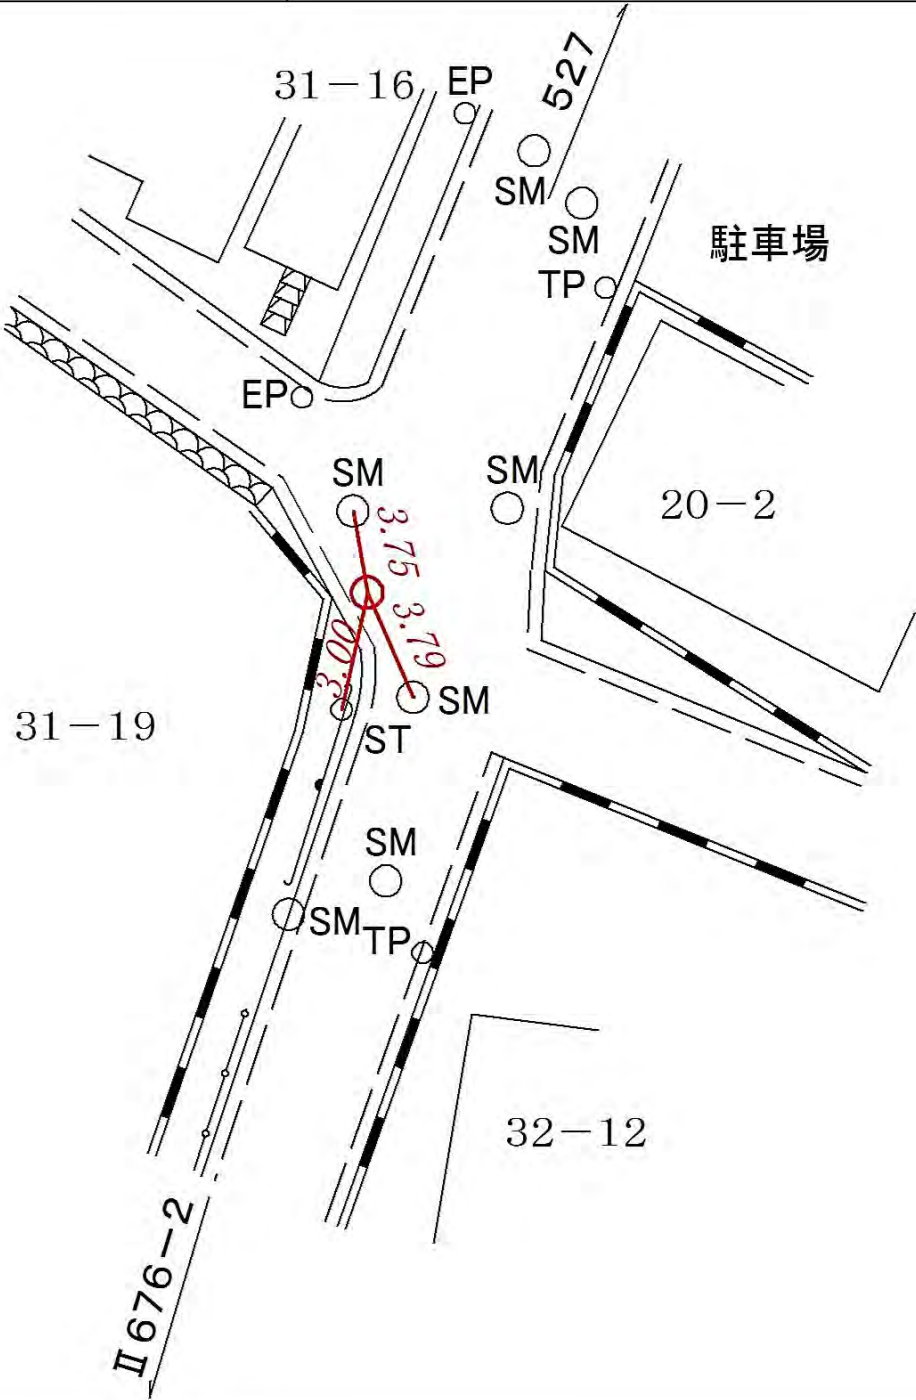


| 線番号                                                                                 | 点番号 | 標識ノ種類           | 所在地              |
|-------------------------------------------------------------------------------------|-----|-----------------|------------------|
| Ⅱ 6 7 6                                                                             | 1   | 金属標・鋸・木杭<br>キザミ | 港北区日吉五丁目三一 一九番地先 |
| 要 図                                                                                 |     |                 |                  |
|  |     |                 |                  |

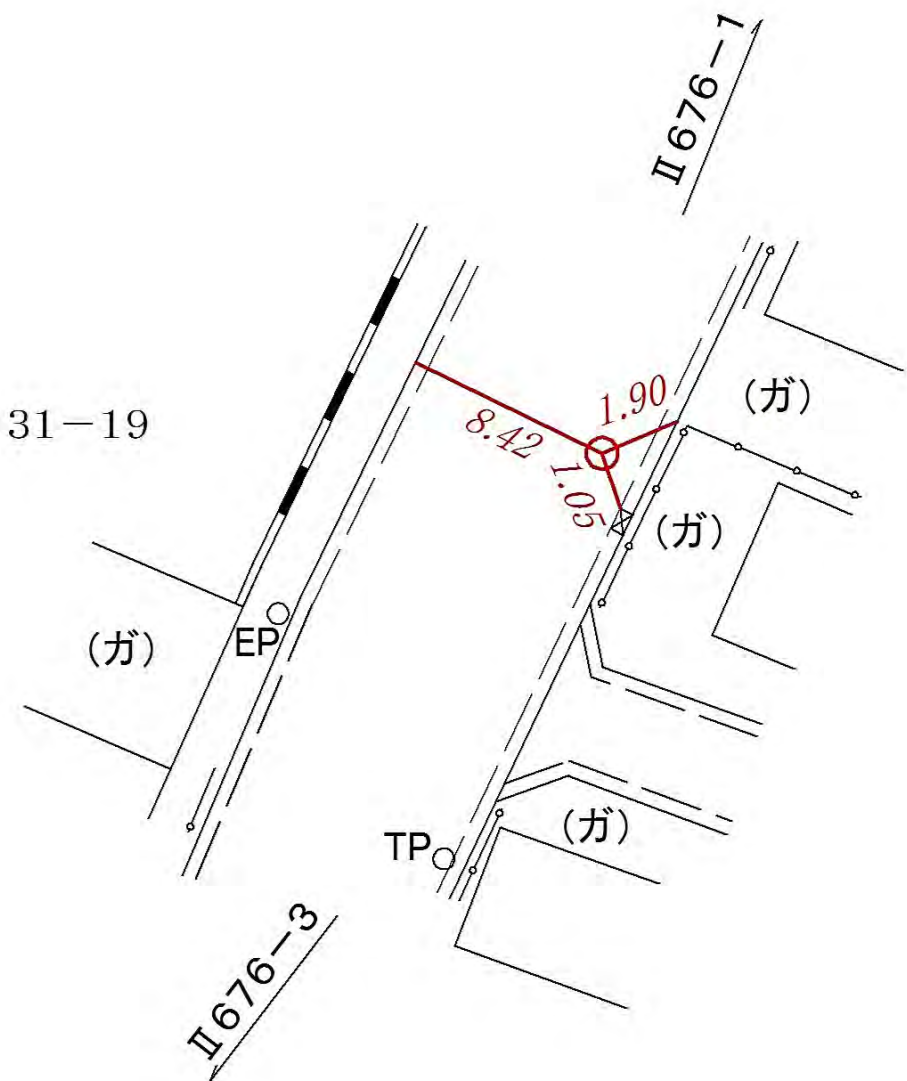
| 線番号                                                                                 | 点番号 | 標識ノ種類                              | 所在地              |
|-------------------------------------------------------------------------------------|-----|------------------------------------|------------------|
| Ⅱ 6 7 6                                                                             | 2   | <div>金属標・鋌・木杭</div> <div>キザミ</div> | 港北区日吉五丁目二七一二三番地先 |
| 要 図                                                                                 |     |                                    |                  |
|  |     |                                    |                  |

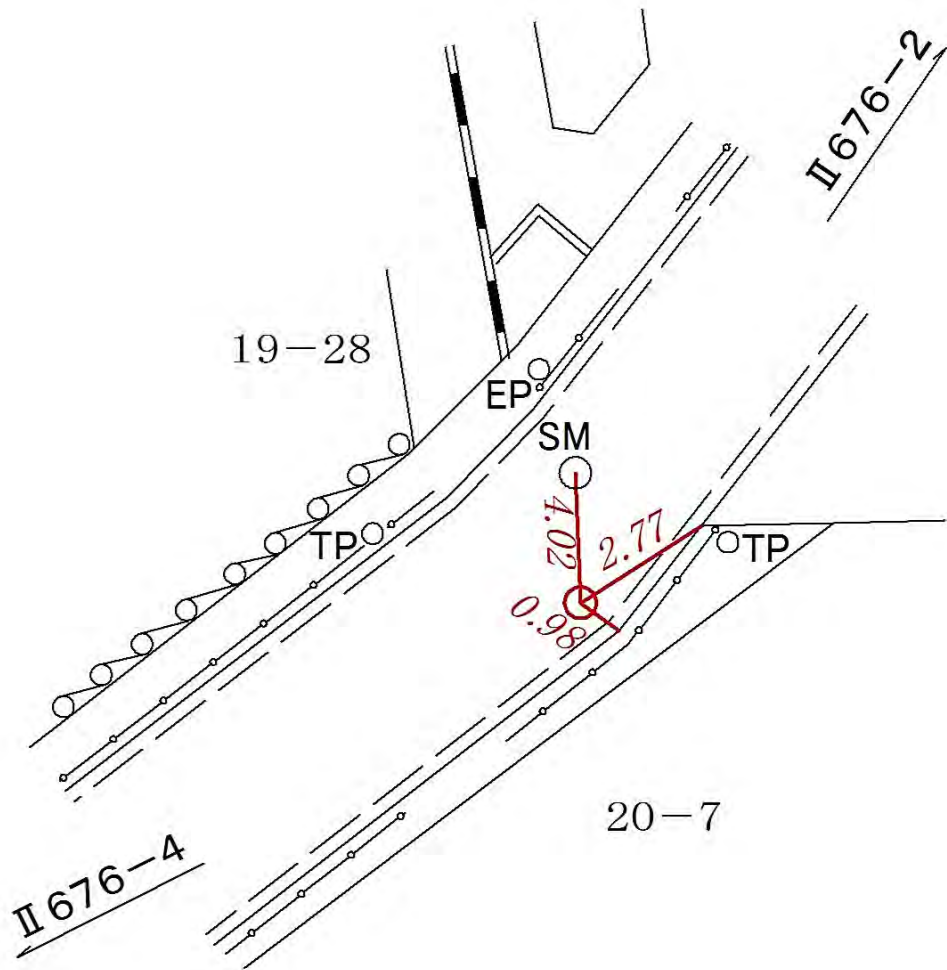
| 線番号                                                                                 | 点番号 | 標識ノ種類               | 所在地             |
|-------------------------------------------------------------------------------------|-----|---------------------|-----------------|
| Ⅱ 6 7 6                                                                             | 3   | 金属標・鋌・木杭<br><br>キザミ | 港北区日吉五丁目二〇―七番地先 |
| 要 図                                                                                 |     |                     |                 |
|  |     |                     |                 |

| 線番号     | 点番号 | 標識ノ種類                                                                                                 | 所在地           |
|---------|-----|---|---------------|
| Ⅱ 6 7 6 | 4   | <div data-bbox="686 280 941 526"><div>金属標・鋸・木杭</div></div> <div data-bbox="718 571 909 660">キザミ</div> | 港北区日吉五丁目一三番地先 |
| 要 図     |     |   |               |

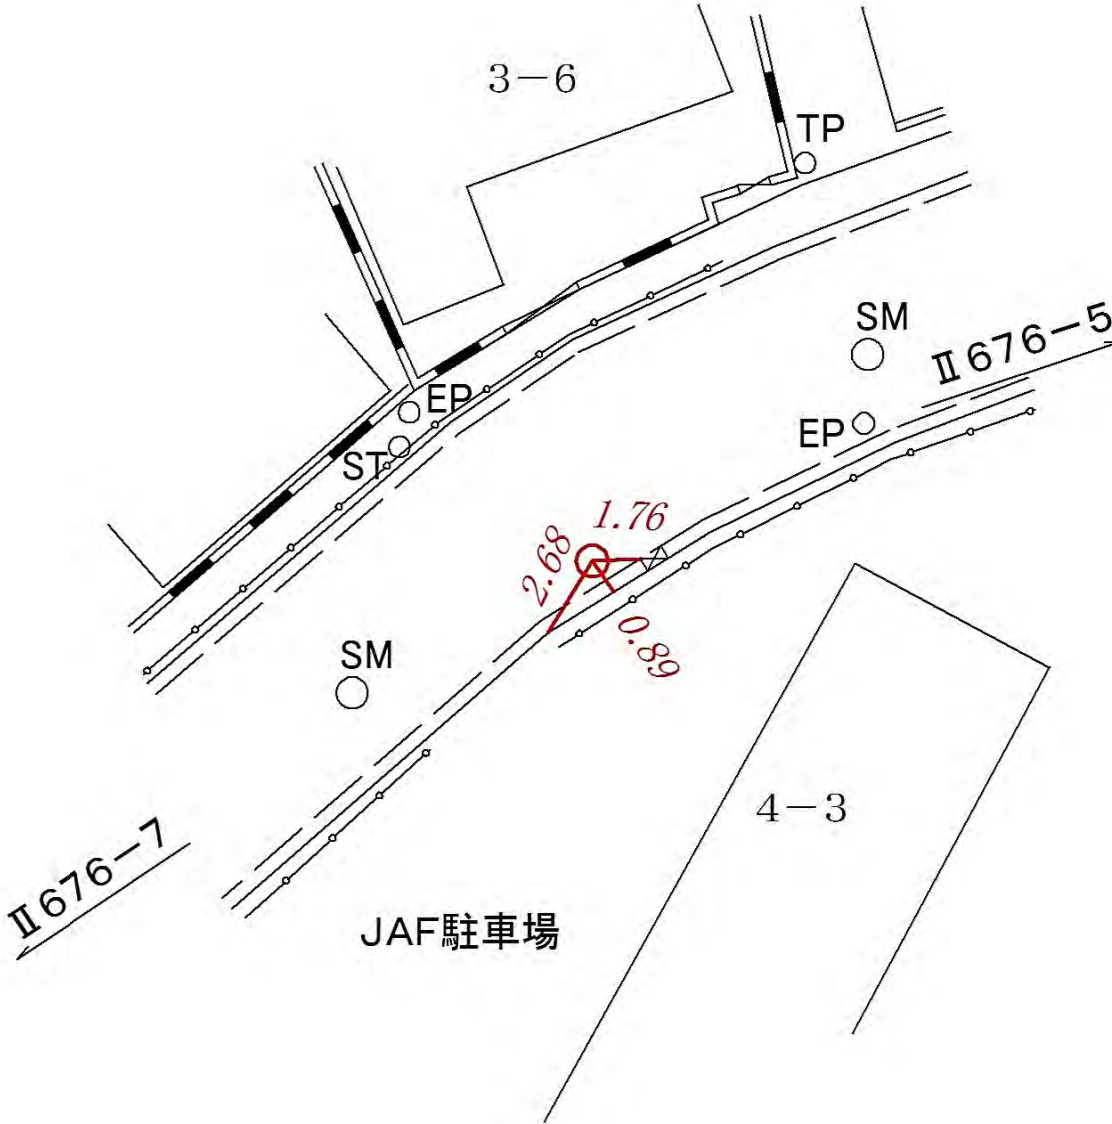


| 線番号     | 点番号 | 標識ノ種類                                                                                                 | 所在地            |
|---------|-----|---|----------------|
| Ⅱ 6 7 6 | 6   | <div data-bbox="686 280 941 526"><div>金属標・鋸・木杭</div></div> <div data-bbox="726 571 917 660">キザミ</div> | 港北区日吉五丁目四―三番地先 |
| 要 図     |     |                    |                |
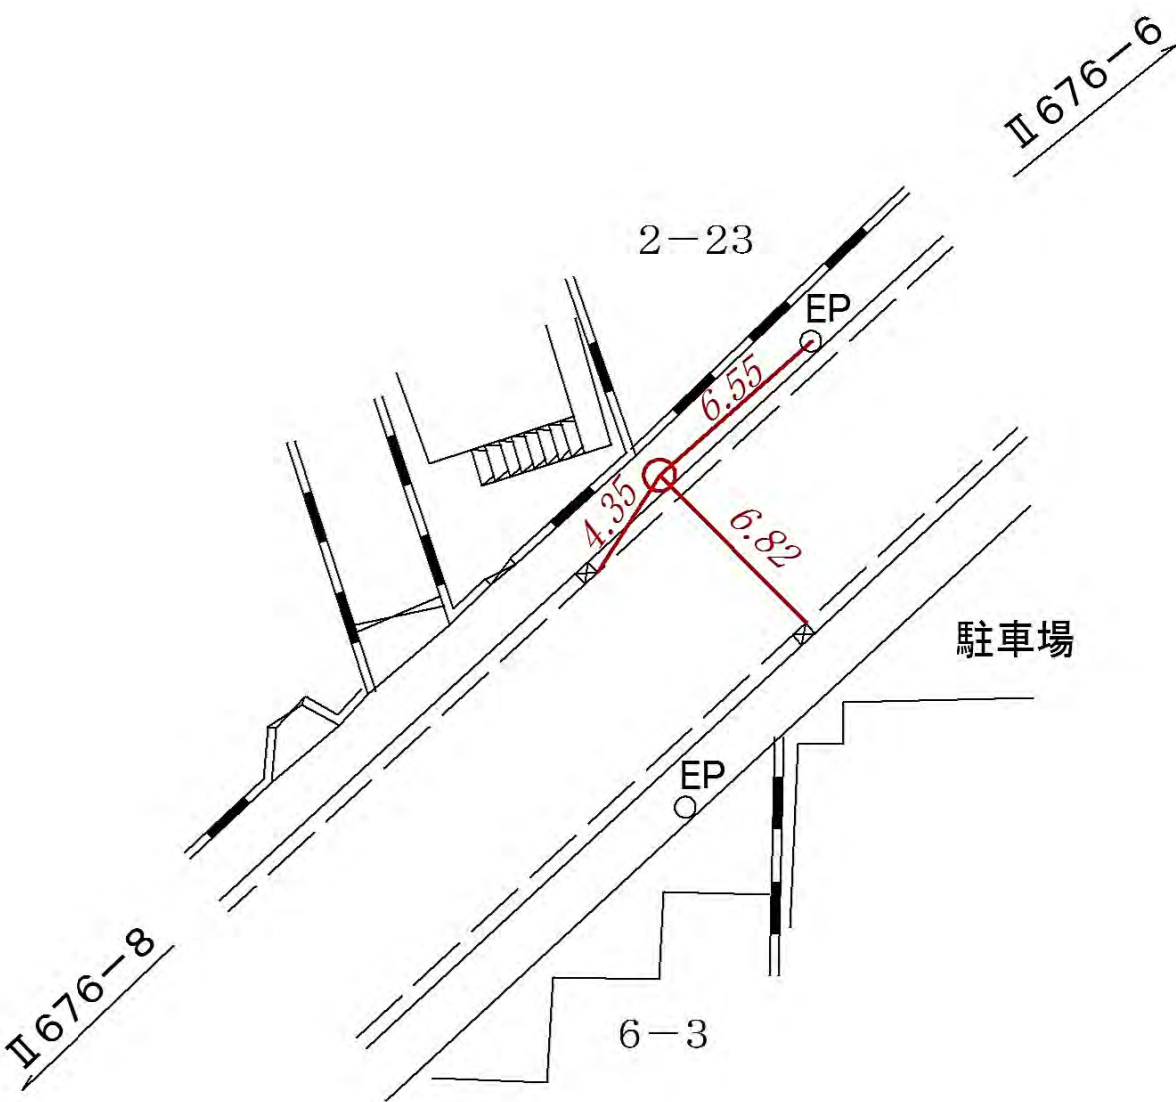
| 線番号     | 点番号 | 標識ノ種類   | 所在地             |
|---------|-----|---|-----------------|
| Ⅱ 6 7 6 | 7   | <div data-bbox="686 280 941 526"><div>金属標</div></div> ・ 鋸 ・ 木杭<br>キザミ   | 港北区日吉七丁目二―二三番地先 |
| 要 図     |     |  <p>The diagram illustrates a railway track configuration. It features three main track segments labeled with line numbers: Ⅱ 6 7 6 - 8 (bottom left), 2 - 23 (top middle), and Ⅱ 6 7 6 - 6 (top right). A red line connects three circular markers with the following values: 4.35, 6.55, and 6.82. Two circular markers are labeled 'EP'. A rectangular area is labeled '6-3', and a platform area is labeled '駐車場' (Parking Lot). The diagram also shows various track components like rails, sleepers, and a crossing structure.</p> |                 |
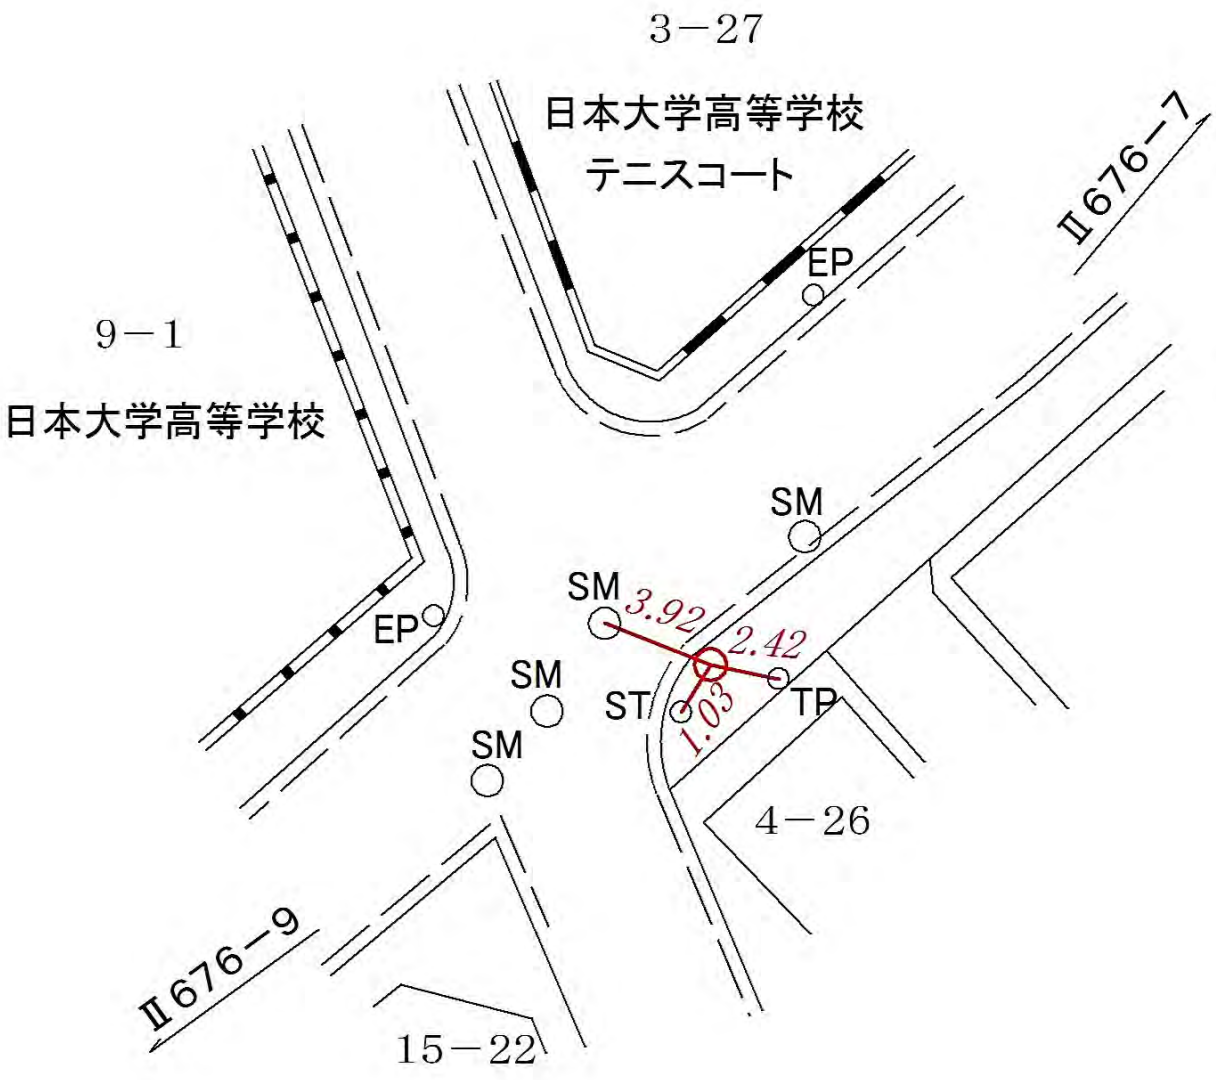
| 線番号     | 点番号 | 標識ノ種類                                                                               | 所在地             |
|---------|-----|-------------------------------------------------------------------------------------|-----------------|
| Ⅱ 6 7 6 | 8   | <div>金属標・鋸・木杭</div> <div>キザミ</div>                                                  | 港北区日吉七丁目四―二六番地先 |
| 要 図     |     |  |                 |

| 線番号     | 点番号 | 標識ノ種類                              | 所在地                |
|---------|-----|------------------------------------|--------------------|
| Ⅱ 6 7 6 | 9   | <div>金属標・鋸・木杭</div> <div>キザミ</div> | 港北区箕輪町二丁目一三一・一二番地先 |
| 要 図     |     |                                    |                    |

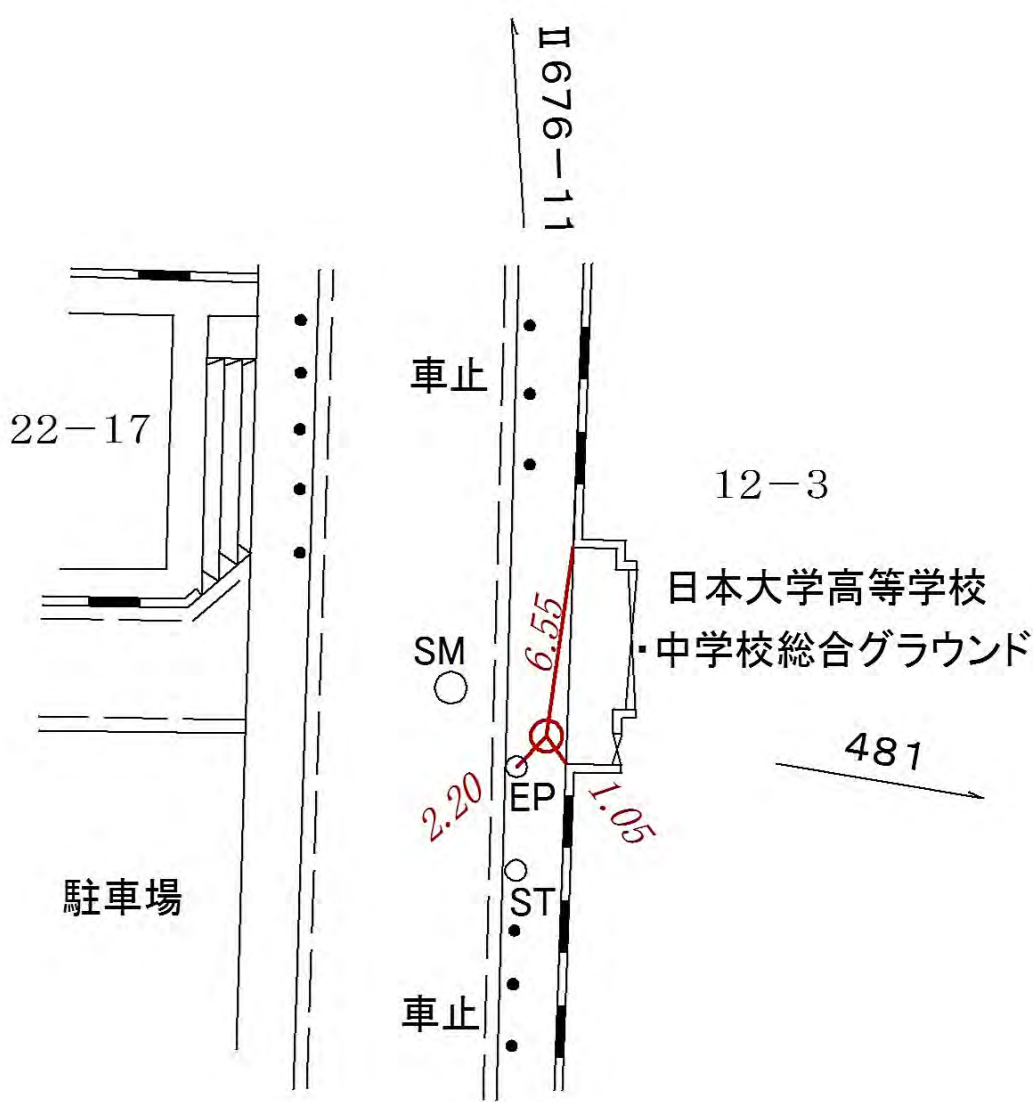

| 線番号                                                                                 | 点番号 | 標識ノ種類           | 所在地             |
|-------------------------------------------------------------------------------------|-----|-----------------|-----------------|
| Ⅱ 6 7 6                                                                             | 10  | 金属標・鋳・木杭<br>キザミ | 港北区日吉六丁目一二―三番地先 |
| 要 図                                                                                 |     |                 |                 |
|  |     |                 |                 |

| 線番号     | 点番号 | 標識ノ種類           | 所在地              |
|---------|-----|-----------------|------------------|
| Ⅱ 6 7 6 | 11  | 金属標・鋸・木杭<br>キザミ | 港北区日吉七丁目一五―二一番地先 |
| 要 図     |     |                 |                  |
|         |     |                 |                  |

| 線<br>番<br>号   | 点<br>番<br>号 | 標 識 ノ 種 類                          | 所 在 地         |
|---|-------------|------------------------------------|---------------|
| Ⅱ 6 7 6   | 12          | <div>金属標・鋺・木杭</div> <div>キザミ</div> | 港北区日吉六丁目一七番地先 |
| 要 図   |             |                                    |               |


所在地

鶴見区獅子ヶ谷一、一〇七〇番地先

標 識 ノ 種 類

金属標。鋌。木杭

キザミ


線  
番  
号

Ⅱ677

点  
番  
号


1


要 図

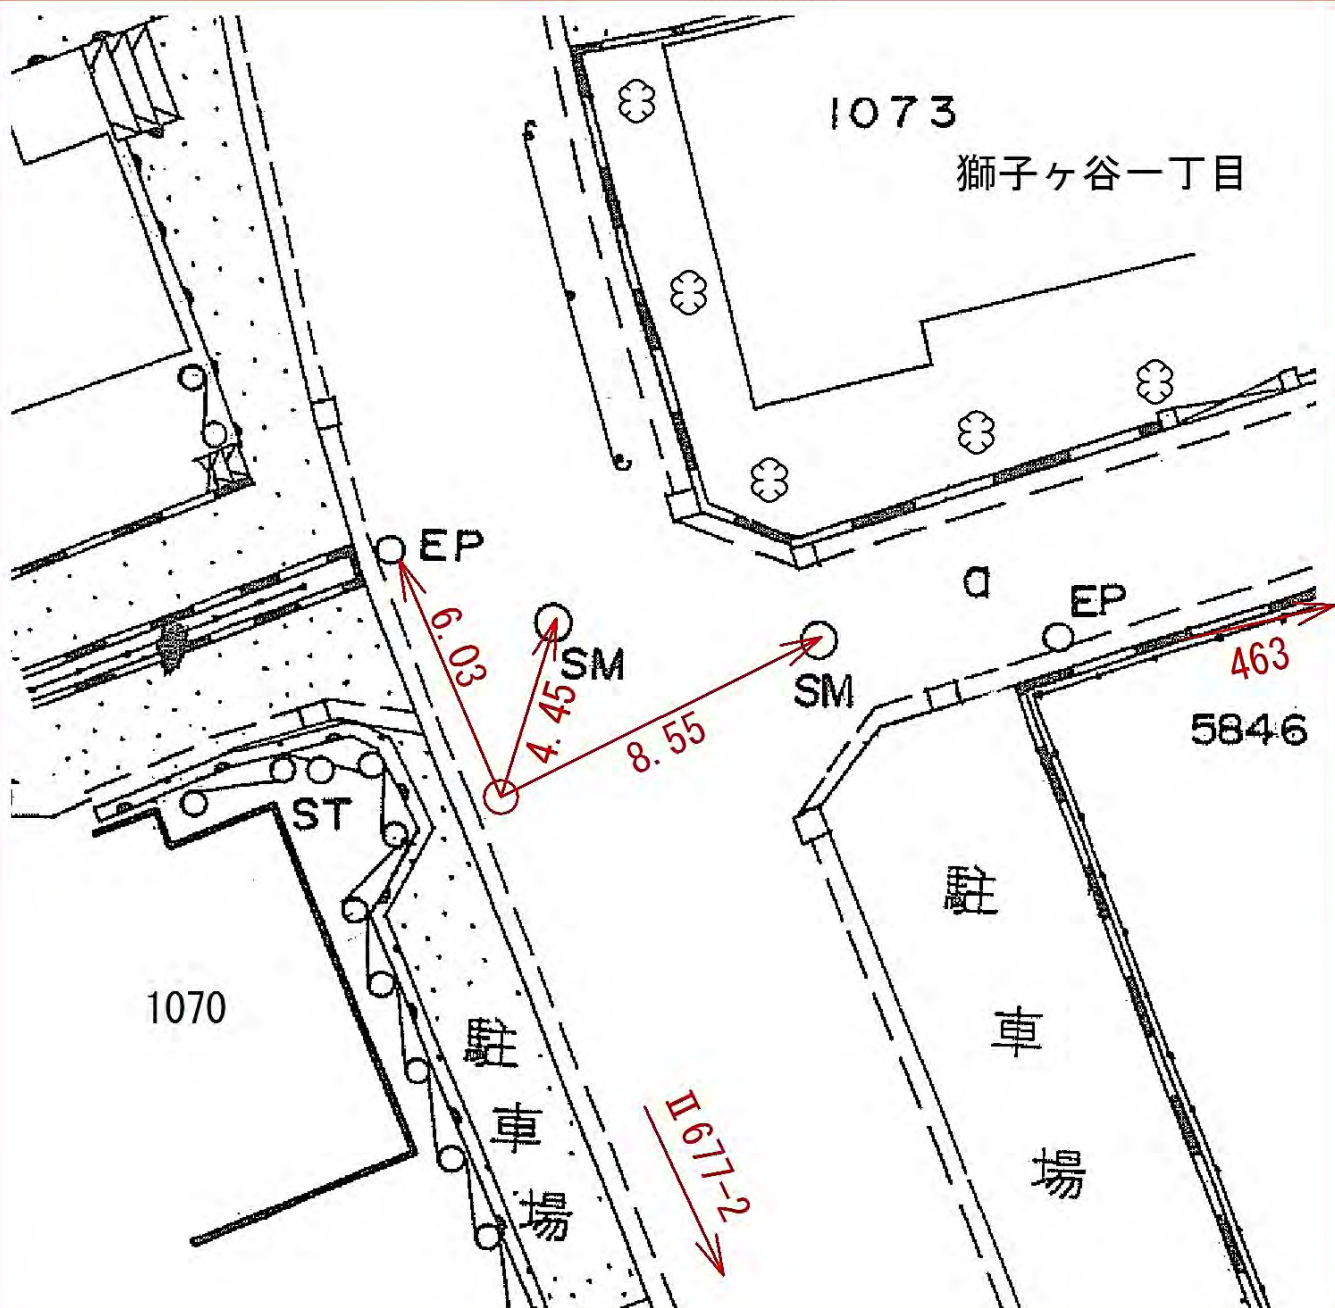



| 線<br>番<br>号 | 点<br>番<br>号 | 標 識 ノ 種 類 | 所 在 地               |
|-------------|-------------|-----------|---------------------|
| Ⅱ 677       | 2           | 金属標。鋏。木杭  | 鶴見区獅子ヶ谷一、一〇七三、七〇番地先 |
| 要 図         |             | キザミ       |                     |

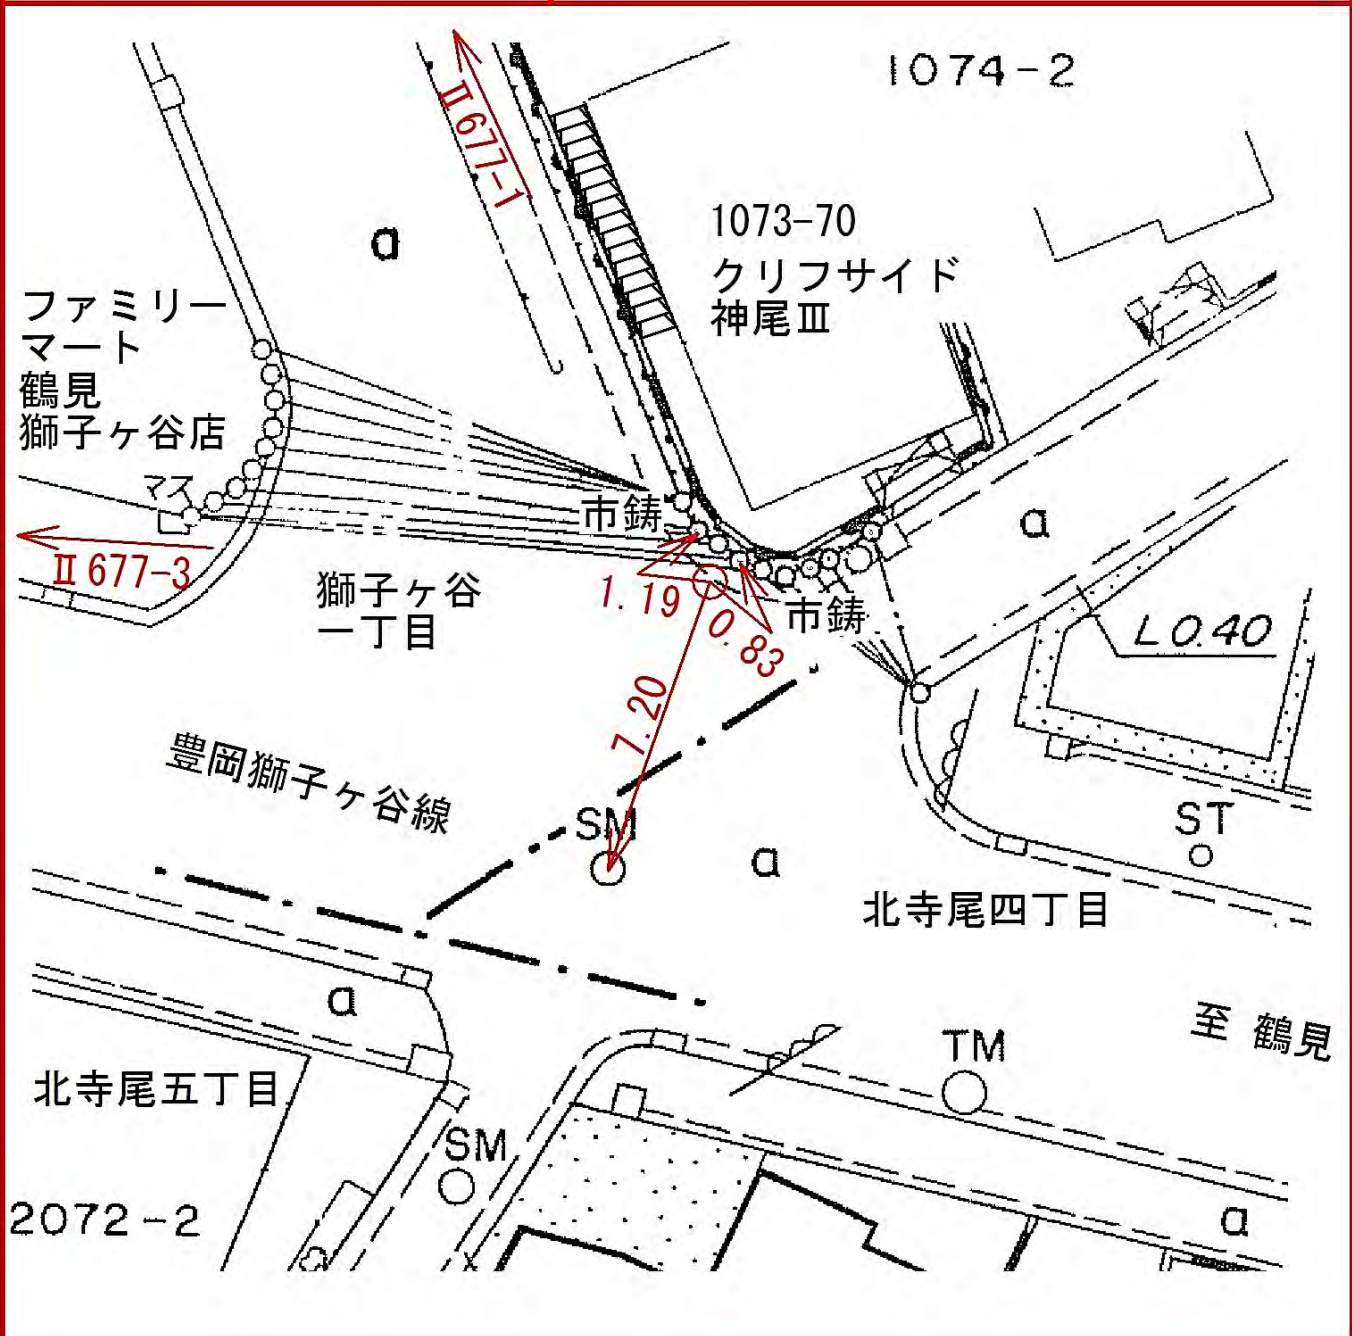
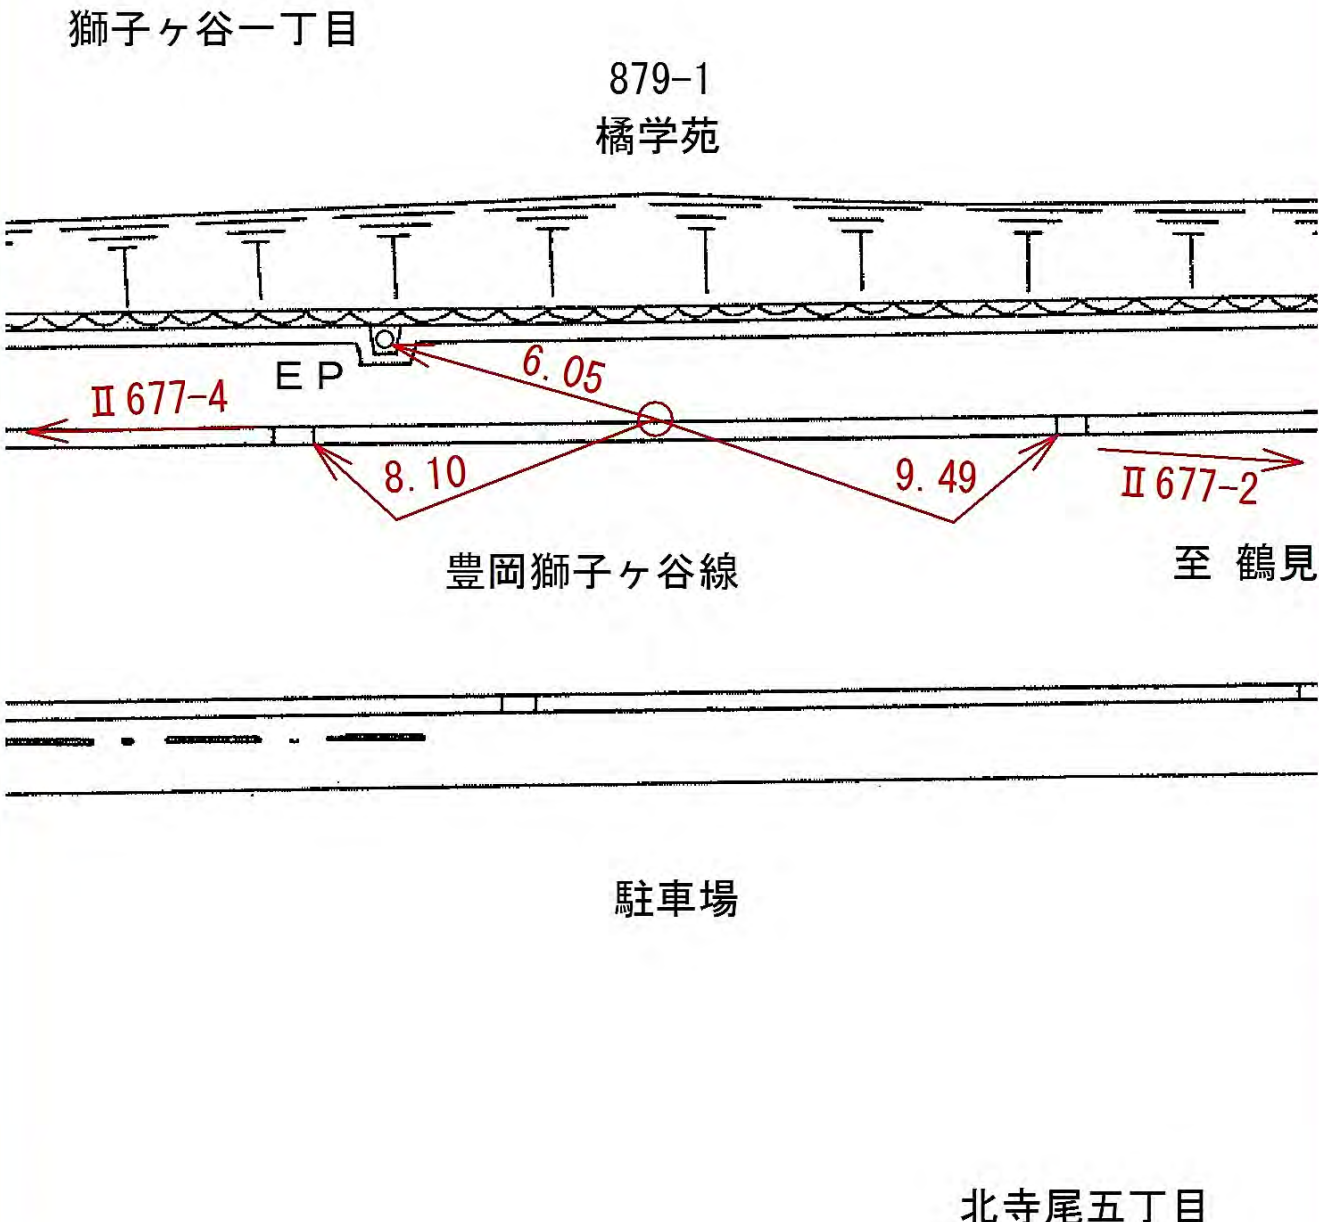
| 線番号   | 点番号 | 標 識 ノ 種 類 | 所在地                       |
|---|-----|-----------|---------------------------|
| Ⅱ 677   | 3   | 金属標。鋌。木杭  | 鶴見区獅子ヶ谷一、<br>八七九、<br>一番地先 |
| 要 図   |     | キザミ       |                           |
| <div>獅子ヶ谷一丁目</div> <div>879-1<br/>橘学苑</div>  <div>豊岡獅子ヶ谷線</div> <div>至 鶴見</div> <div>駐車場</div> <div>北寺尾五丁目</div> |     |           |                           |



所在地

鶴見区北寺尾五、一〇七二番地先

標 識 ノ 種 類

金属標。鋌。木杭

キザミ

線  
番  
号


Ⅱ 677

点  
番  
号

4

要


図

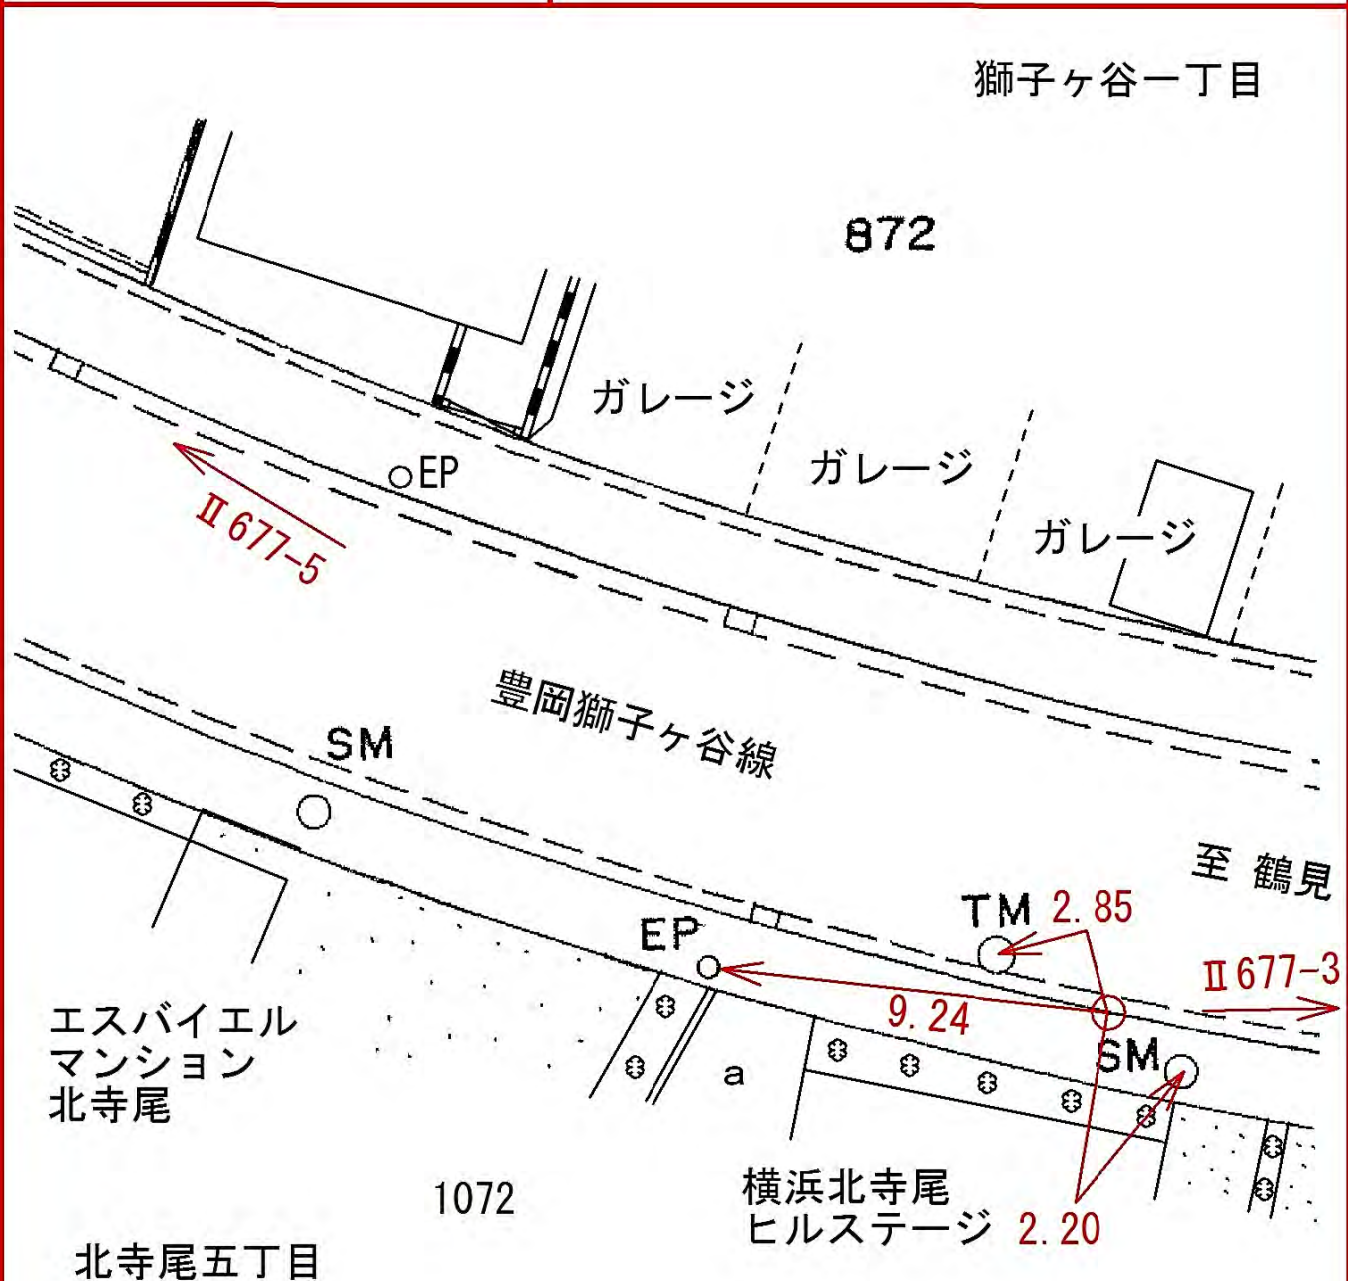

| 線<br>番<br>号 | 点<br>番<br>号 | 標 識 ノ 種 類 | 所<br>在<br>地 |
|-------------|-------------|-----------|-------------|
|-------------|-------------|-----------|-------------|

|       |   |          |                    |
|-------|---|----------|--------------------|
| Ⅱ 677 | 5 | 金属標。鋏。木杭 | 鶴見区北寺尾六、一〇六六―二三番地先 |
|-------|---|----------|--------------------|

|     |     |
|-----|-----|
| 要 図 | キザミ |
|-----|-----|

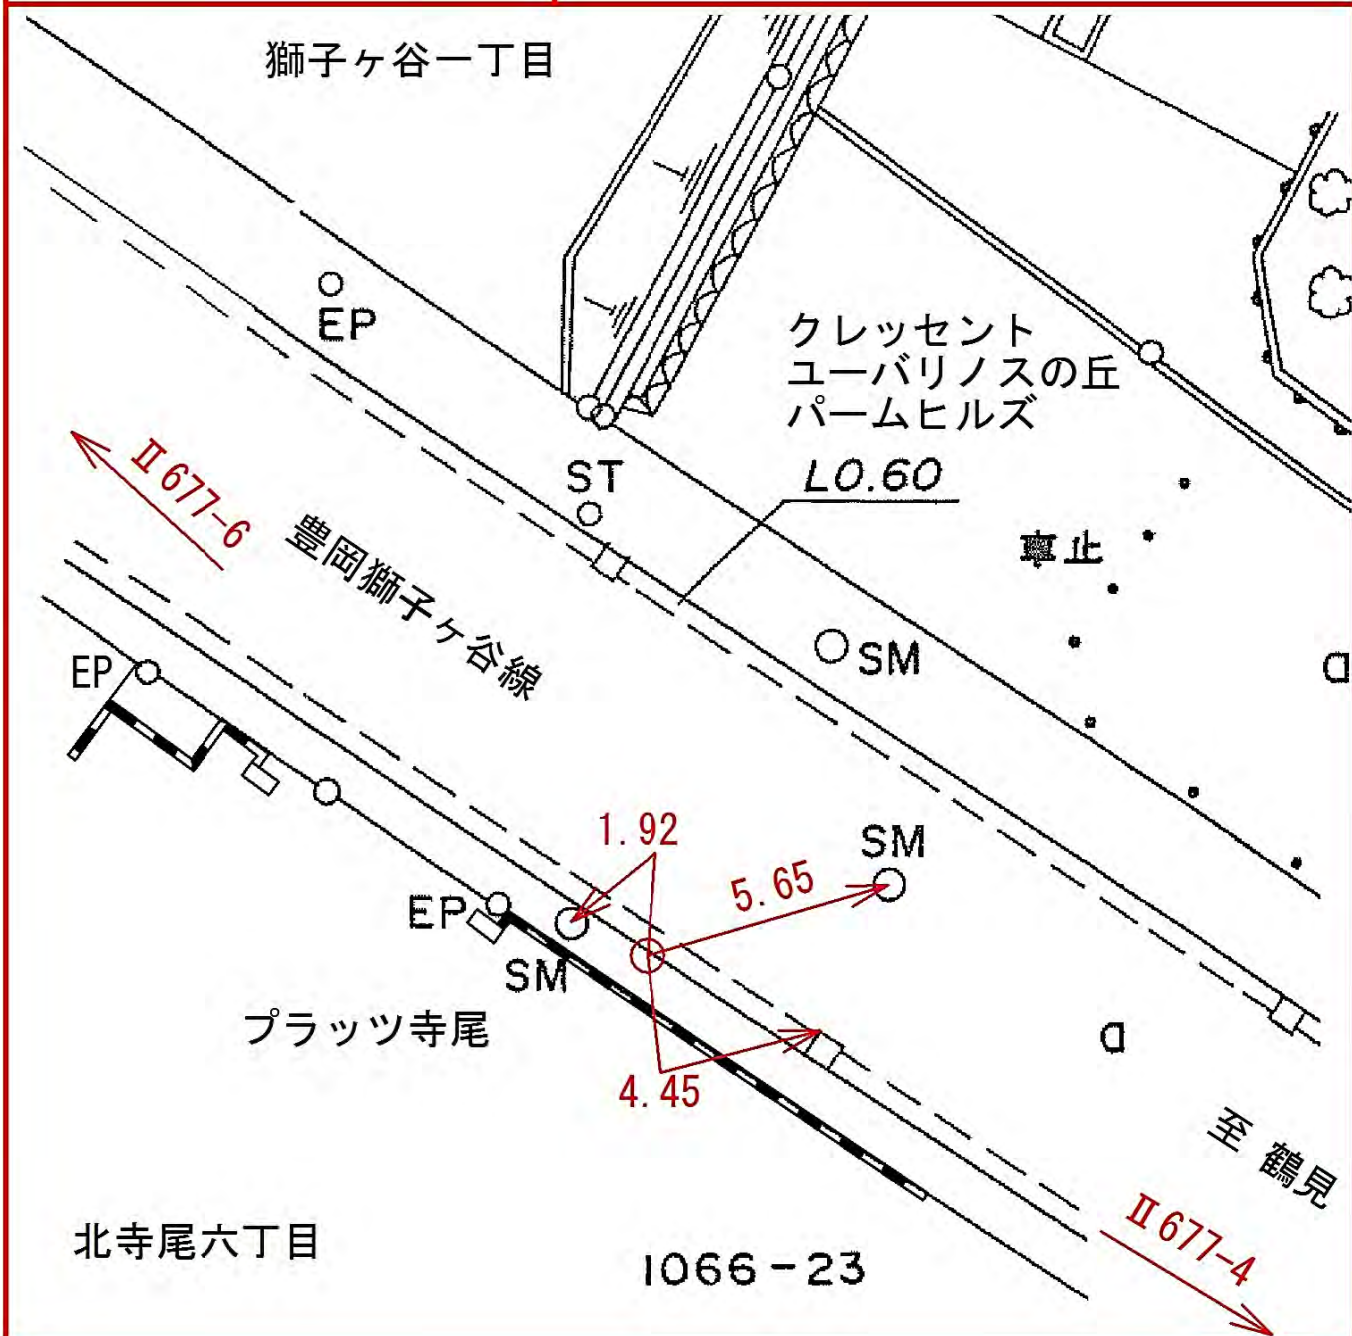





| 線<br>番<br>号 | 点<br>番<br>号 | 標 識 ノ 種 類 | 所 在 地 |
|-------------|-------------|-----------|-------|
|-------------|-------------|-----------|-------|

|       |   |          |                |
|-------|---|----------|----------------|
| Ⅱ 677 | 6 | 金属標。鋌。木杭 | 鶴見区北寺尾七、七七八番地先 |
|-------|---|----------|----------------|

|     |     |
|-----|-----|
| 要 図 | キザミ |
|-----|-----|

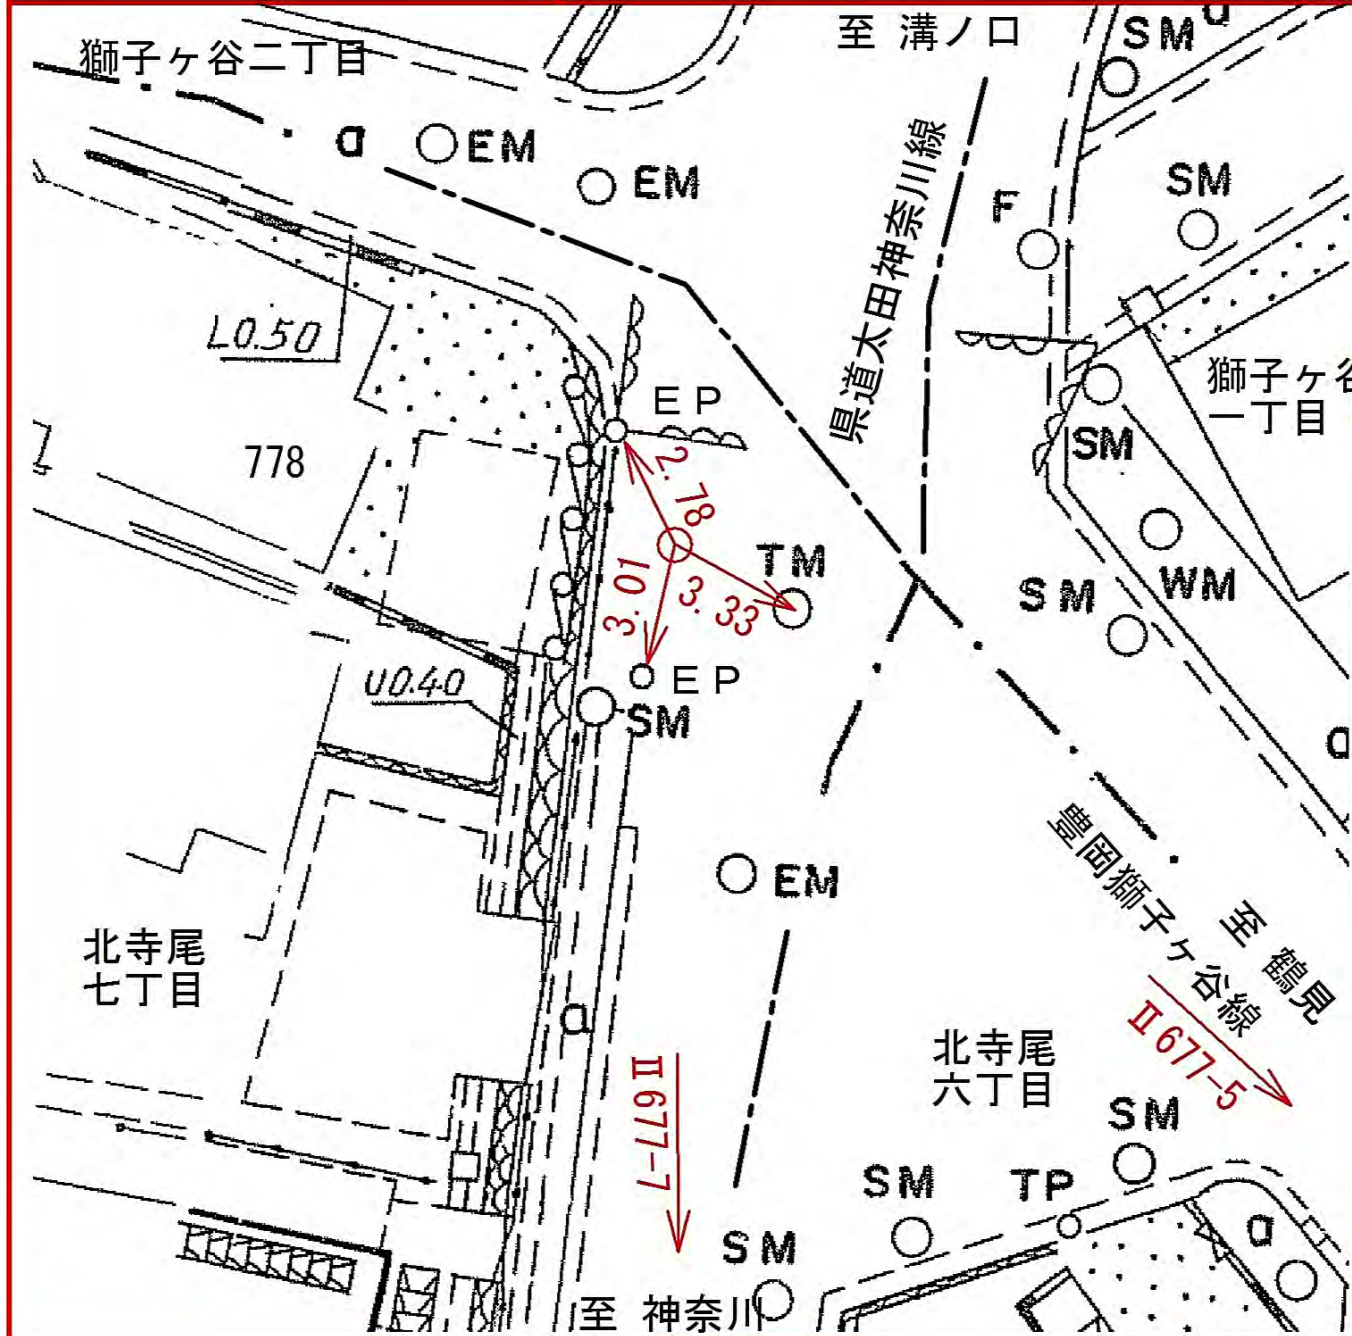


| 線番号   | 点番号 | 標 識 ノ 種 類 | 所在地            |
|-------|-----|-----------|----------------|
| Ⅱ 677 | 7   | 金属標。鋳。木杭  | 鶴見区北寺尾六、七八七番地先 |
| 要 図   |     | キザミ       |                |

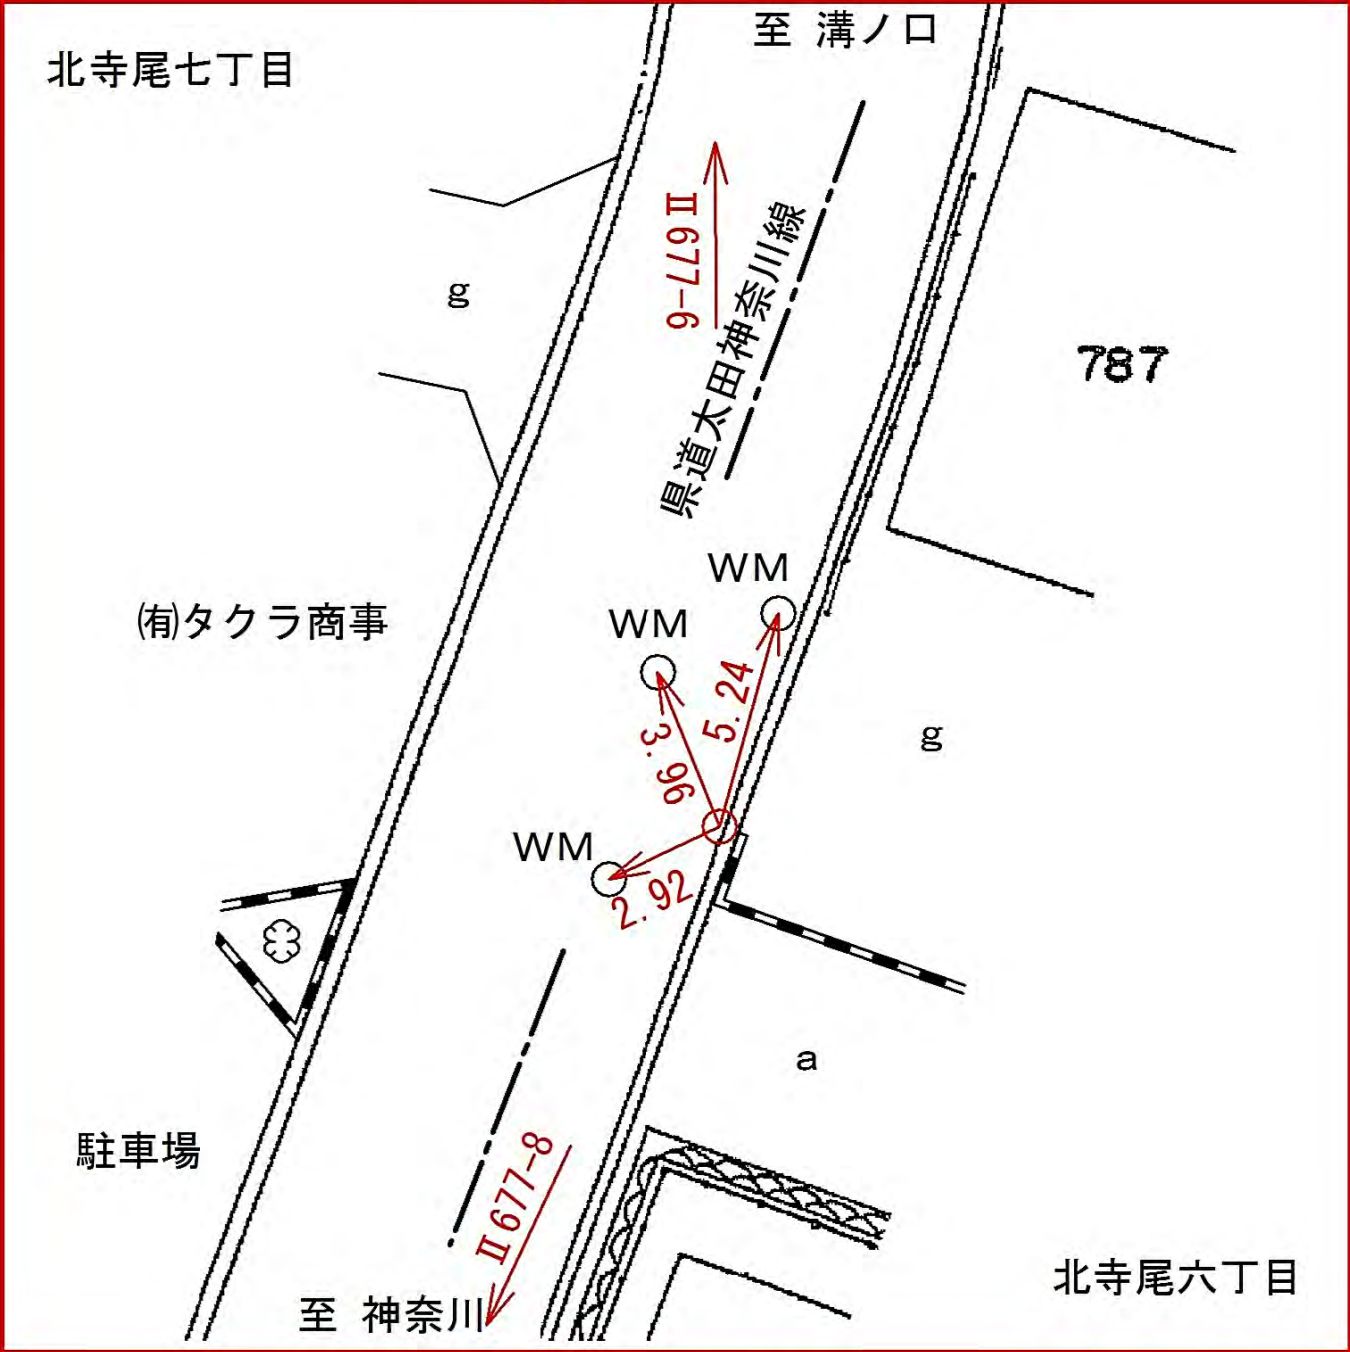



| 線番号 | 点番号 | 標識ノ種類 | 所在地 |
|-----|-----|-------|-----|
|-----|-----|-------|-----|

|       |   |          |                  |
|-------|---|----------|------------------|
| Ⅱ 677 | 8 | 金属標。鋌。木杭 | 鶴見区北寺尾六、八二四、一番地先 |
| 要     | 図 | キザミ      |                  |

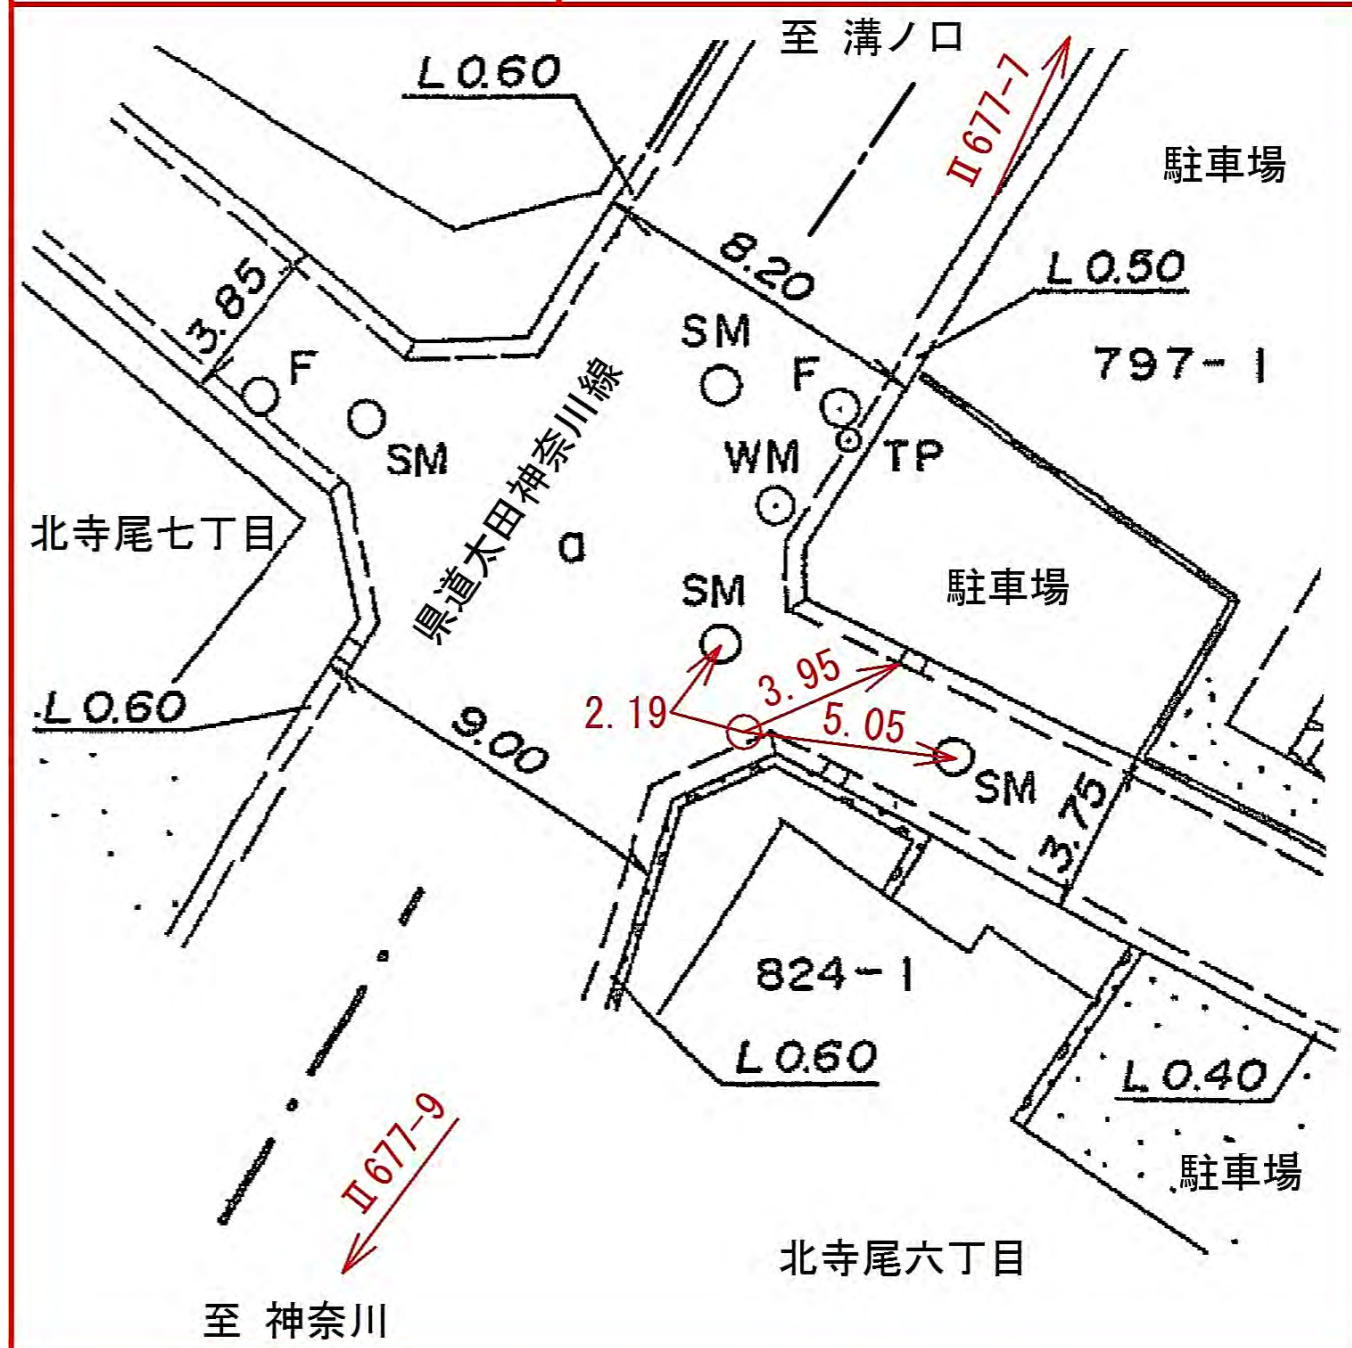



所在地

鶴見区北寺尾六、七三一  
一四番地先

標 識 ノ 種 類

金属標。鋌。木杭

キザミ


点  
番  
号

9

線  
番  
号

Ⅱ 677


要 図

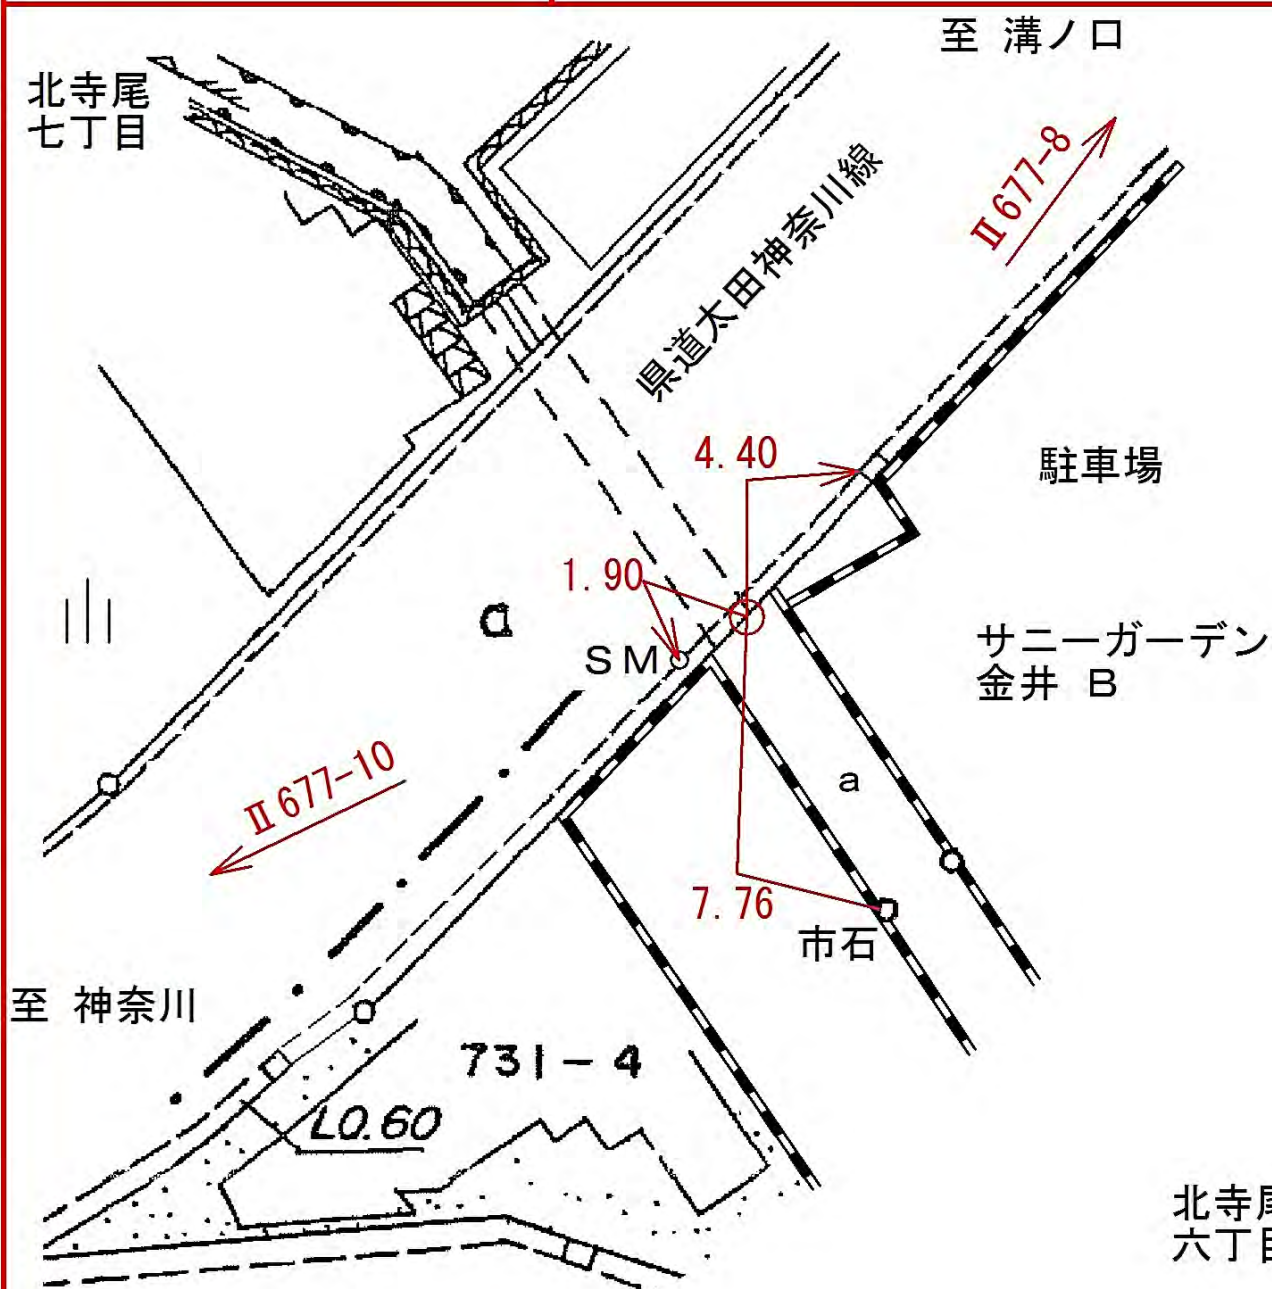

| 線<br>番<br>号 | 点<br>番<br>号 | 標 識 ノ 種 類 | 所 在 地 |
|-------------|-------------|-----------|-------|
|-------------|-------------|-----------|-------|

|      |    |          |                |
|------|----|----------|----------------|
| Ⅱ677 | 10 | 金属標。鋏。木杭 | 鶴見区北寺尾六、八五五番地先 |
|------|----|----------|----------------|

|     |     |
|-----|-----|
| 要 図 | キザミ |
|-----|-----|

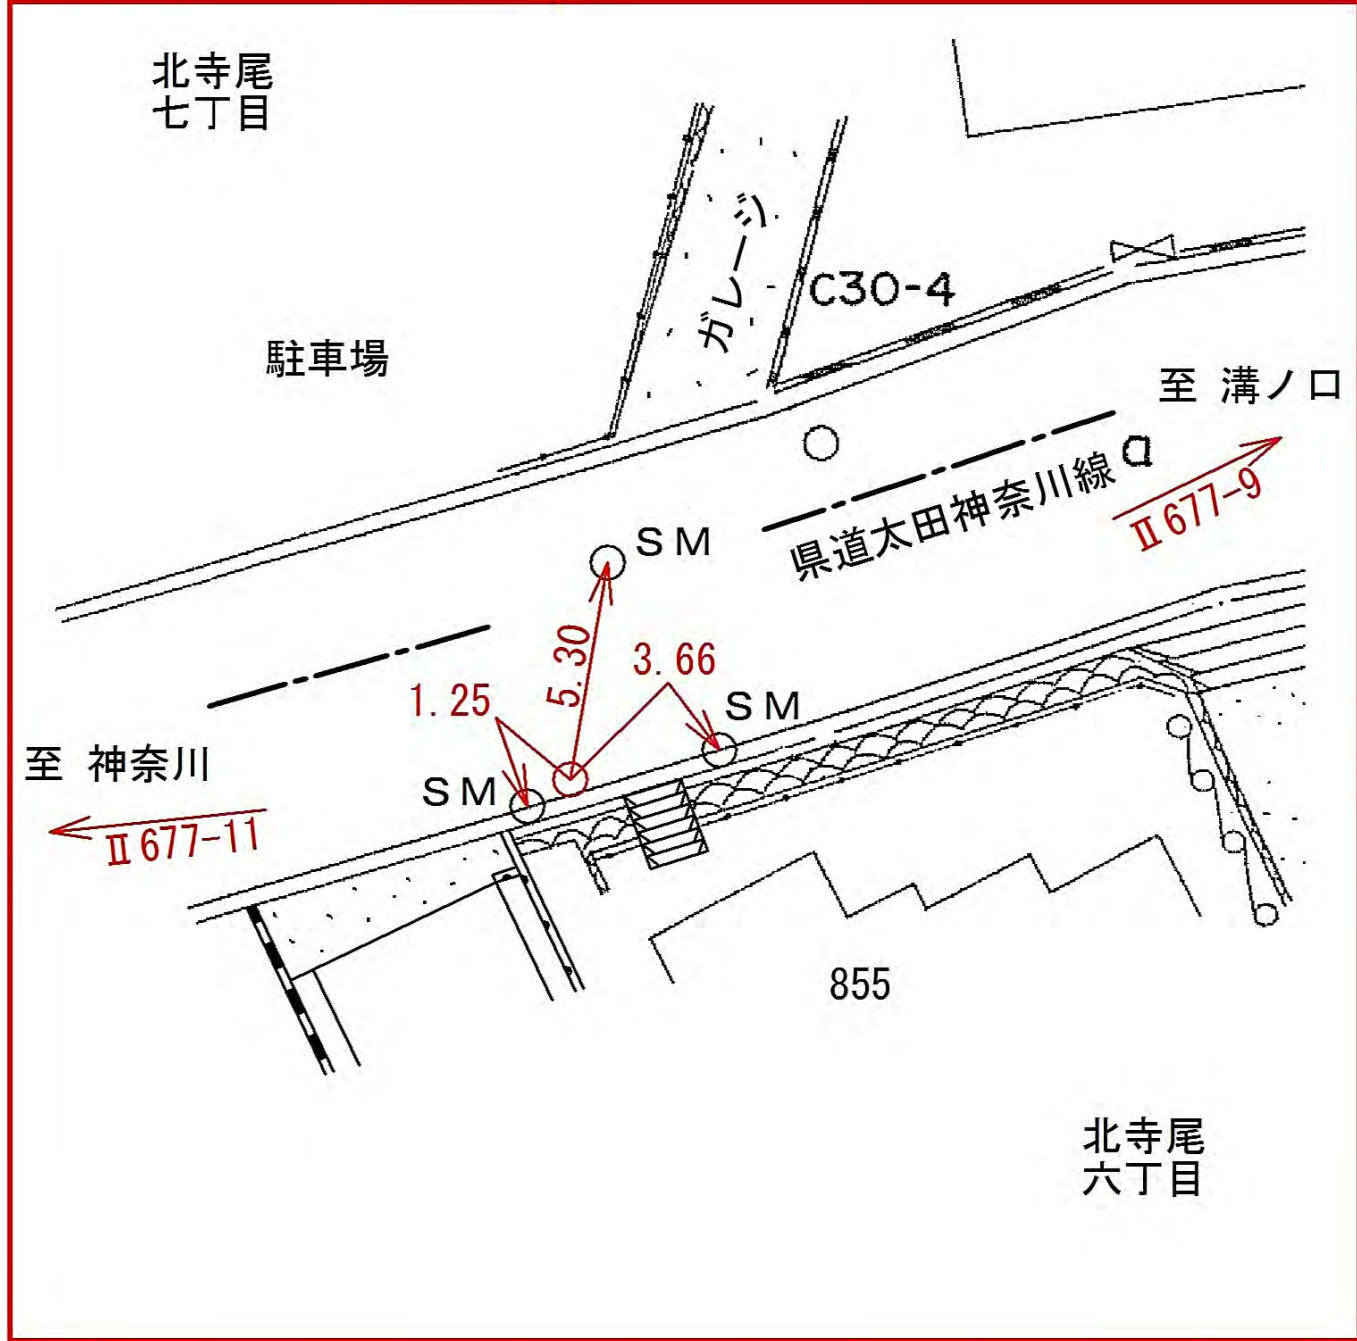




| 所在地                              | 標 識 ノ 種 類 | 点<br>番<br>号 | 線<br>番<br>号 |
|----------------------------------|-----------|-------------|-------------|
| 鶴見区北寺尾七、六四一 一番地先                 | 金属標。鋸。木杭  | 11          | Ⅱ 677       |
|                                  | キザミ       | 要 図         |             |
| <div> 北寺尾七丁目 <div> </div> </div> |           |             |             |




| 線番号  | 点番号 | 標識ノ種類    | 所在地              |
|------|-----|----------|------------------|
| Ⅱ677 | 12  | 金属標。鋌。木杭 | 鶴見区北寺尾七、五八〇―四番地先 |
| 要    | 図   | キザミ      |                  |

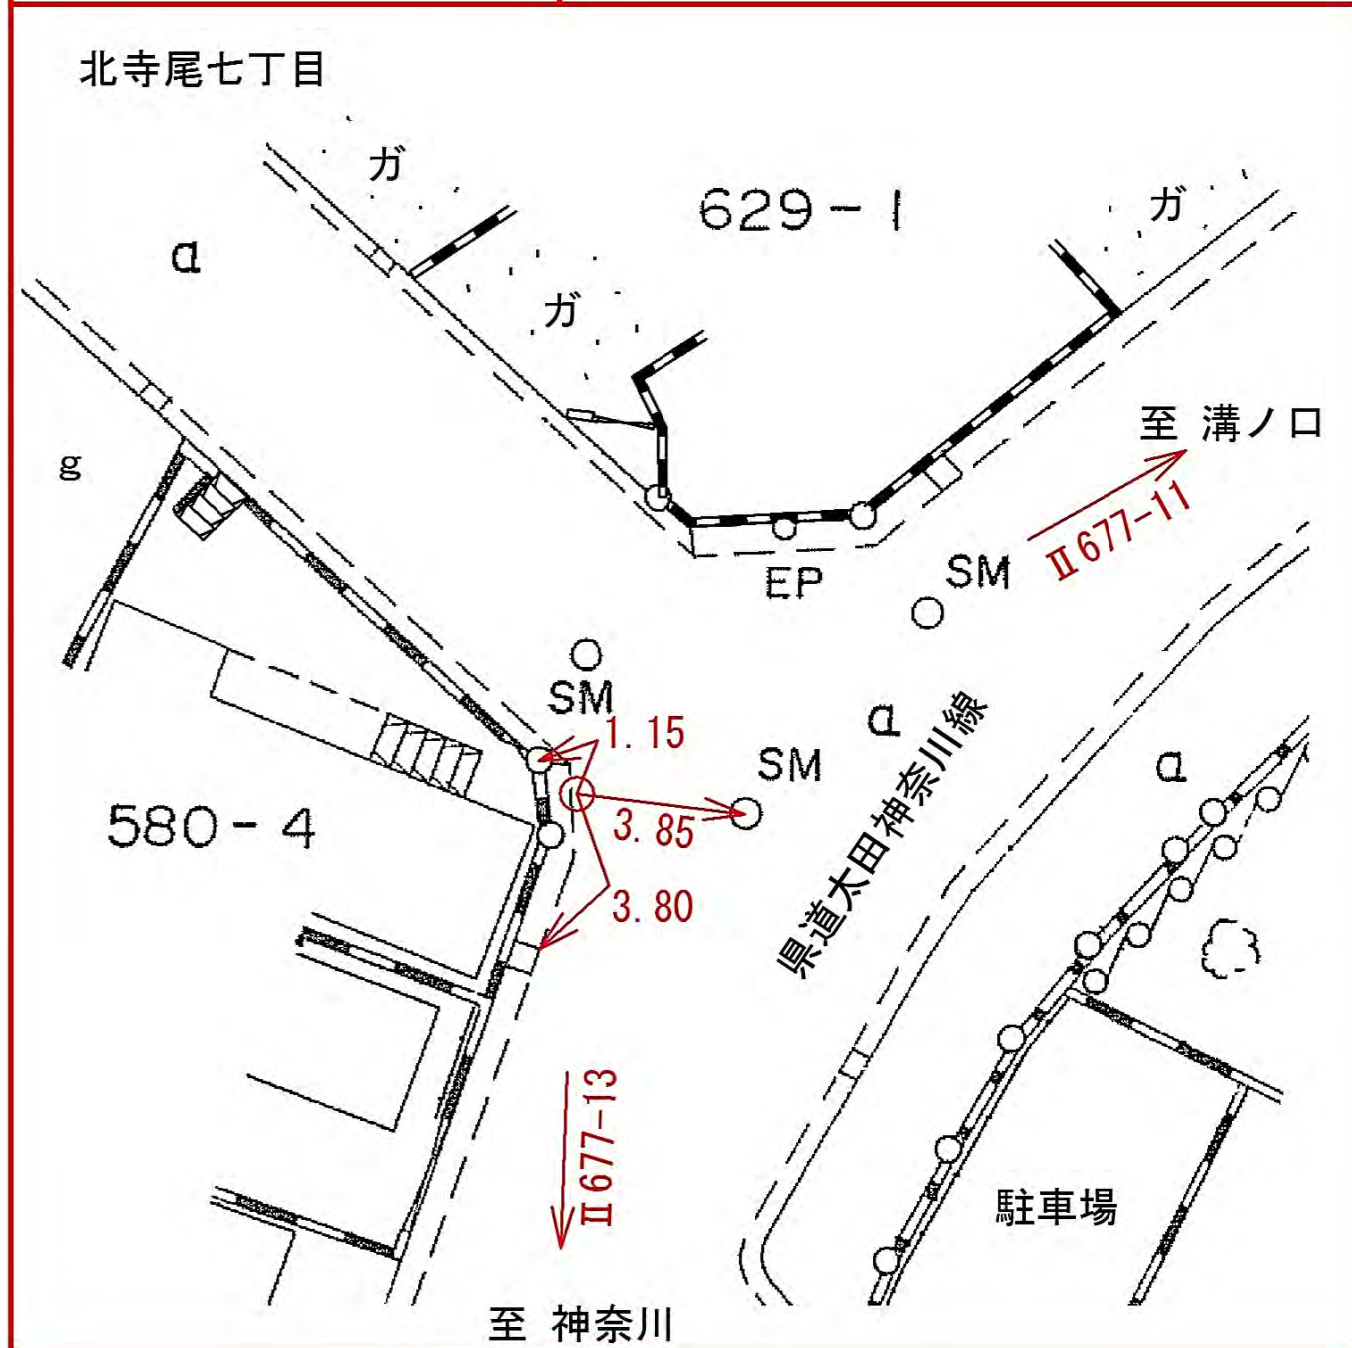

| 線番号 | 点番号 | 標 識 ノ 種 類 | 所在地 |
|-----|-----|-----------|-----|
|-----|-----|-----------|-----|

|       |    |          |                |
|-------|----|----------|----------------|
| Ⅱ 677 | 13 | 金属標。鋌。木杭 | 鶴見区北寺尾七、五五二番地先 |
|-------|----|----------|----------------|

|     |     |
|-----|-----|
| 要 図 | キザミ |
|-----|-----|

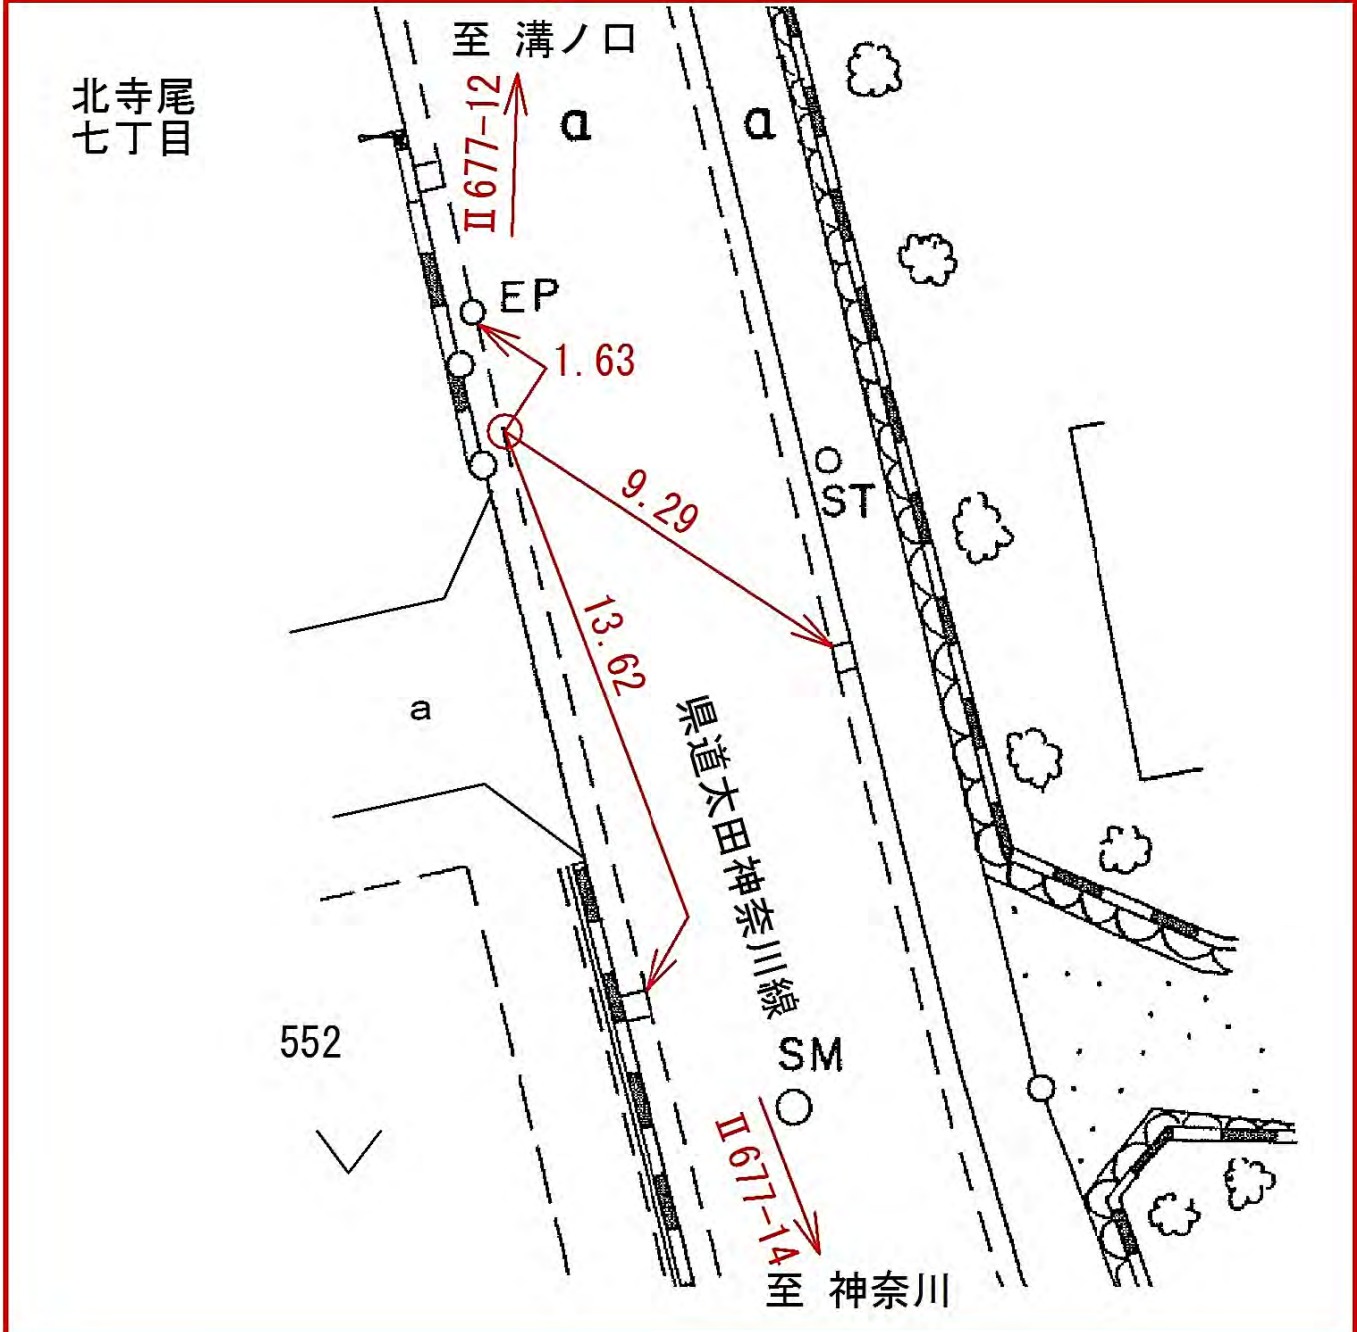




| 所在地 | 種類ノ標識 | 点番号 | 線番号 |
|-----|-------|-----|-----|
|-----|-------|-----|-----|

|                |          |    |      |
|----------------|----------|----|------|
| 鶴見区馬場七、一二五八番地先 | 金属標。鋏。木杭 | 14 | Ⅱ677 |
|----------------|----------|----|------|

|  |     |   |   |
|--|-----|---|---|
|  | キザミ | 図 | 要 |
|--|-----|---|---|

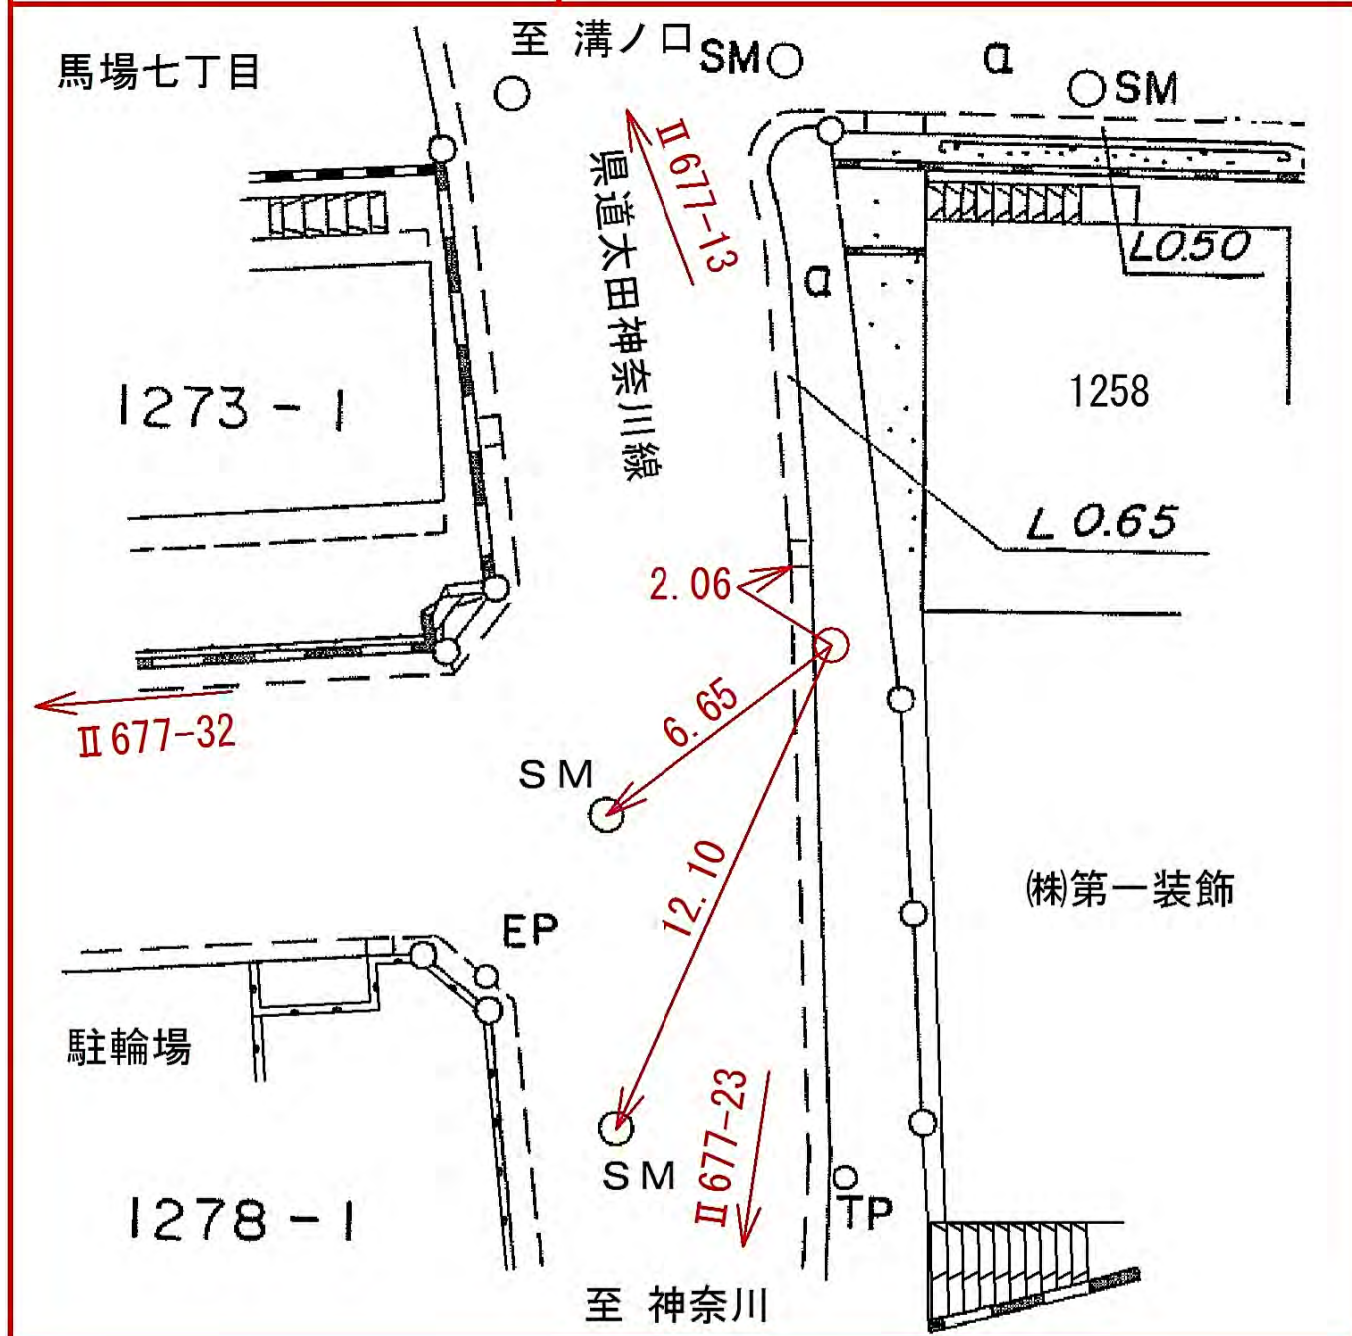


鶴見区馬場七、一二五八番地先




| 所在地 | 標 識 ノ 種 類 | 点<br>番<br>号 | 線<br>番<br>号 |
|-----|-----------|-------------|-------------|
|-----|-----------|-------------|-------------|

|     |                                                            |     |  |
|-----|------------------------------------------------------------|-----|--|
| 所在地 | <div> <div>金属標</div> <div>。 鋌 。</div> <div>木杭</div> </div> |     |  |
|     | <div> <div>II 677</div> <div>15</div> </div>               |     |  |
| 要 図 |                                                            | キザミ |  |

鶴見区馬場一、一一二〇番地先

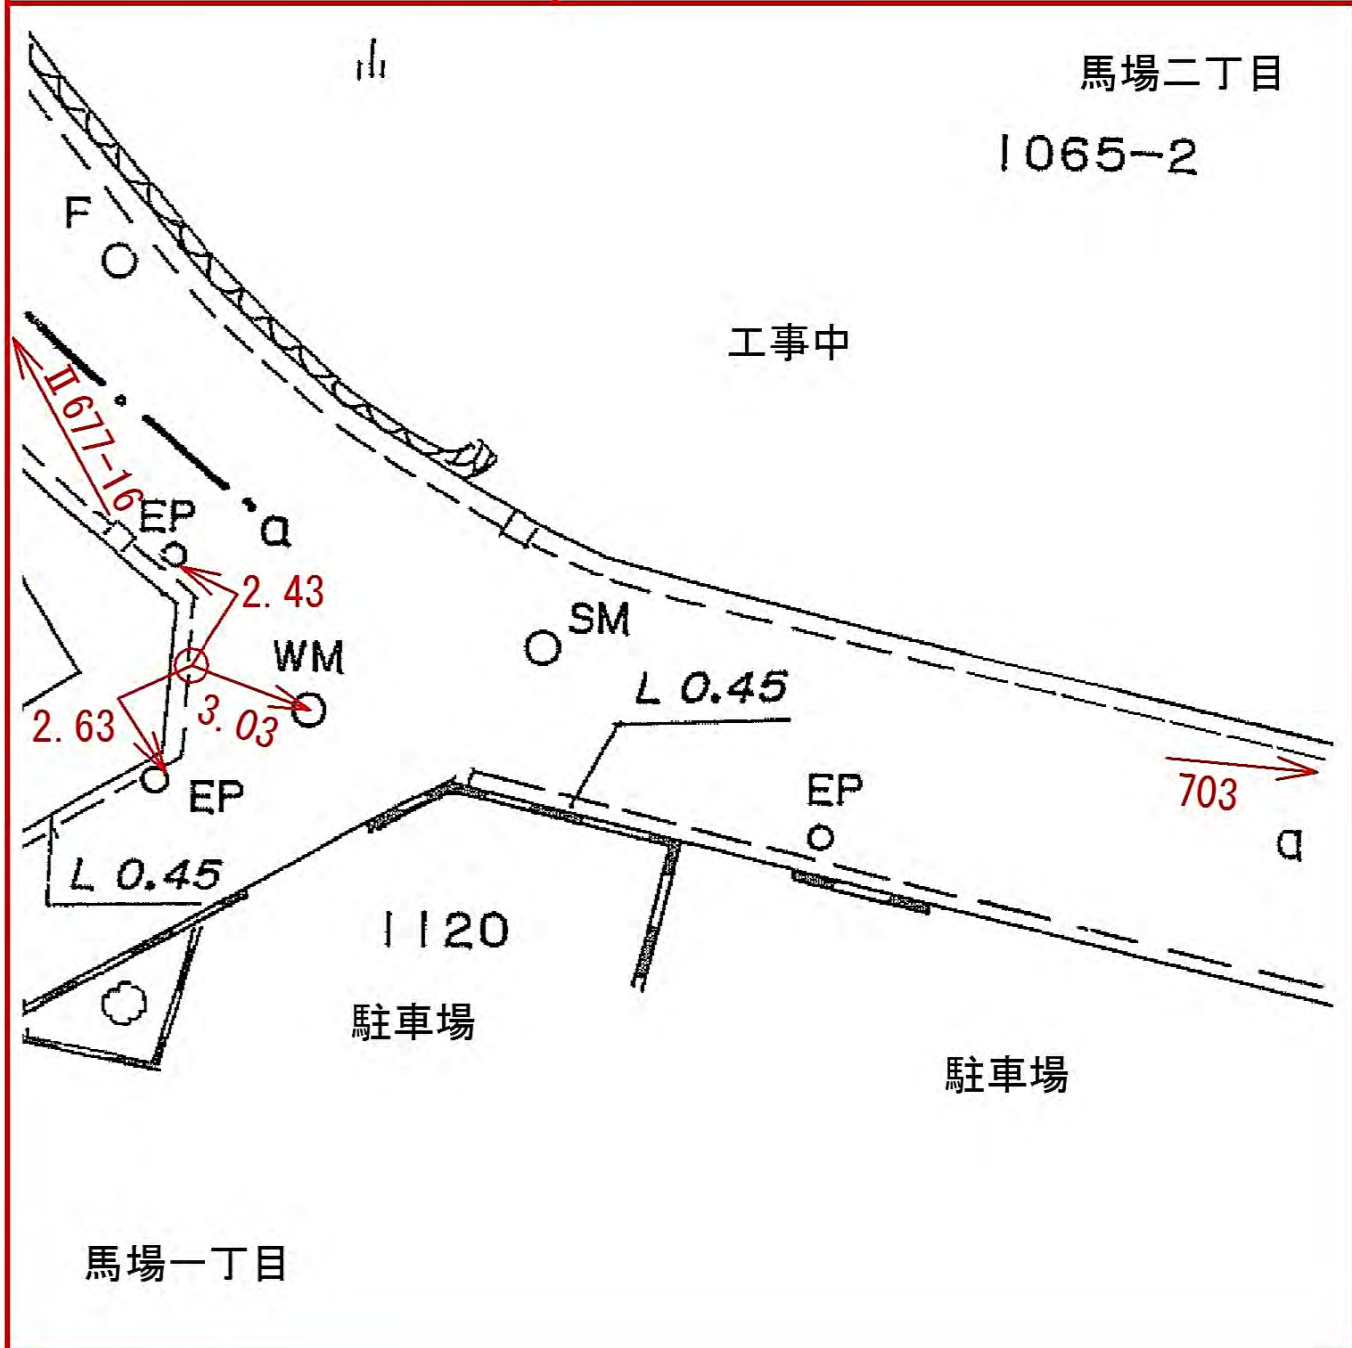

| 線番号   | 点番号 | 標 識 ノ 種 類 | 所在地            |
|-------|-----|-----------|----------------|
| Ⅱ 677 | 16  | 金属標。鋌。木杭  | 鶴見区馬場一、一一六六番地先 |
| 要     | 図   | キザミ       |                |

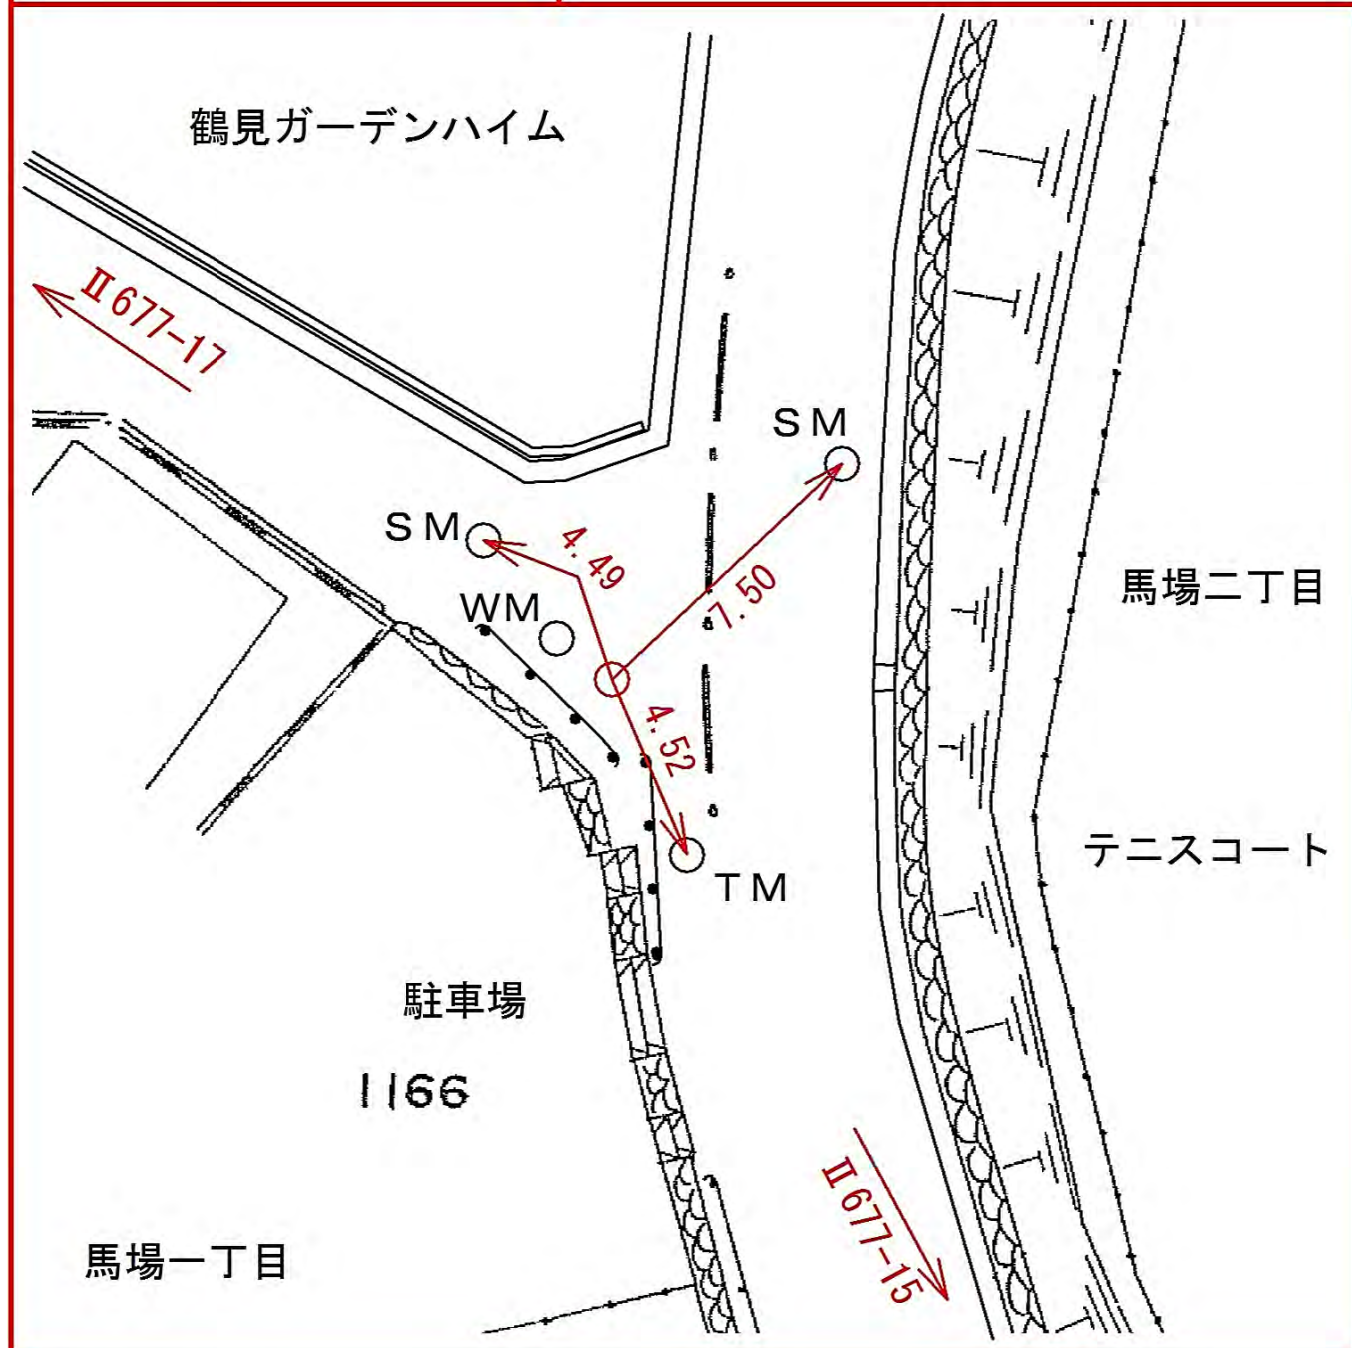








| 線<br>番<br>号 | 点<br>番<br>号 | 標 識 ノ 種 類 | 所 在 地 |
|-------------|-------------|-----------|-------|
|-------------|-------------|-----------|-------|


|       |    |                                                  |
|-------|----|--------------------------------------------------|
| Ⅱ 677 | 18 | <div> <div>金属標</div> <div>。 鋌 。 木 杭</div> </div> |
|-------|----|--------------------------------------------------|

|     |     |
|-----|-----|
| 要 図 | キザミ |
|-----|-----|

鶴見区馬場二、一〇二九番地先

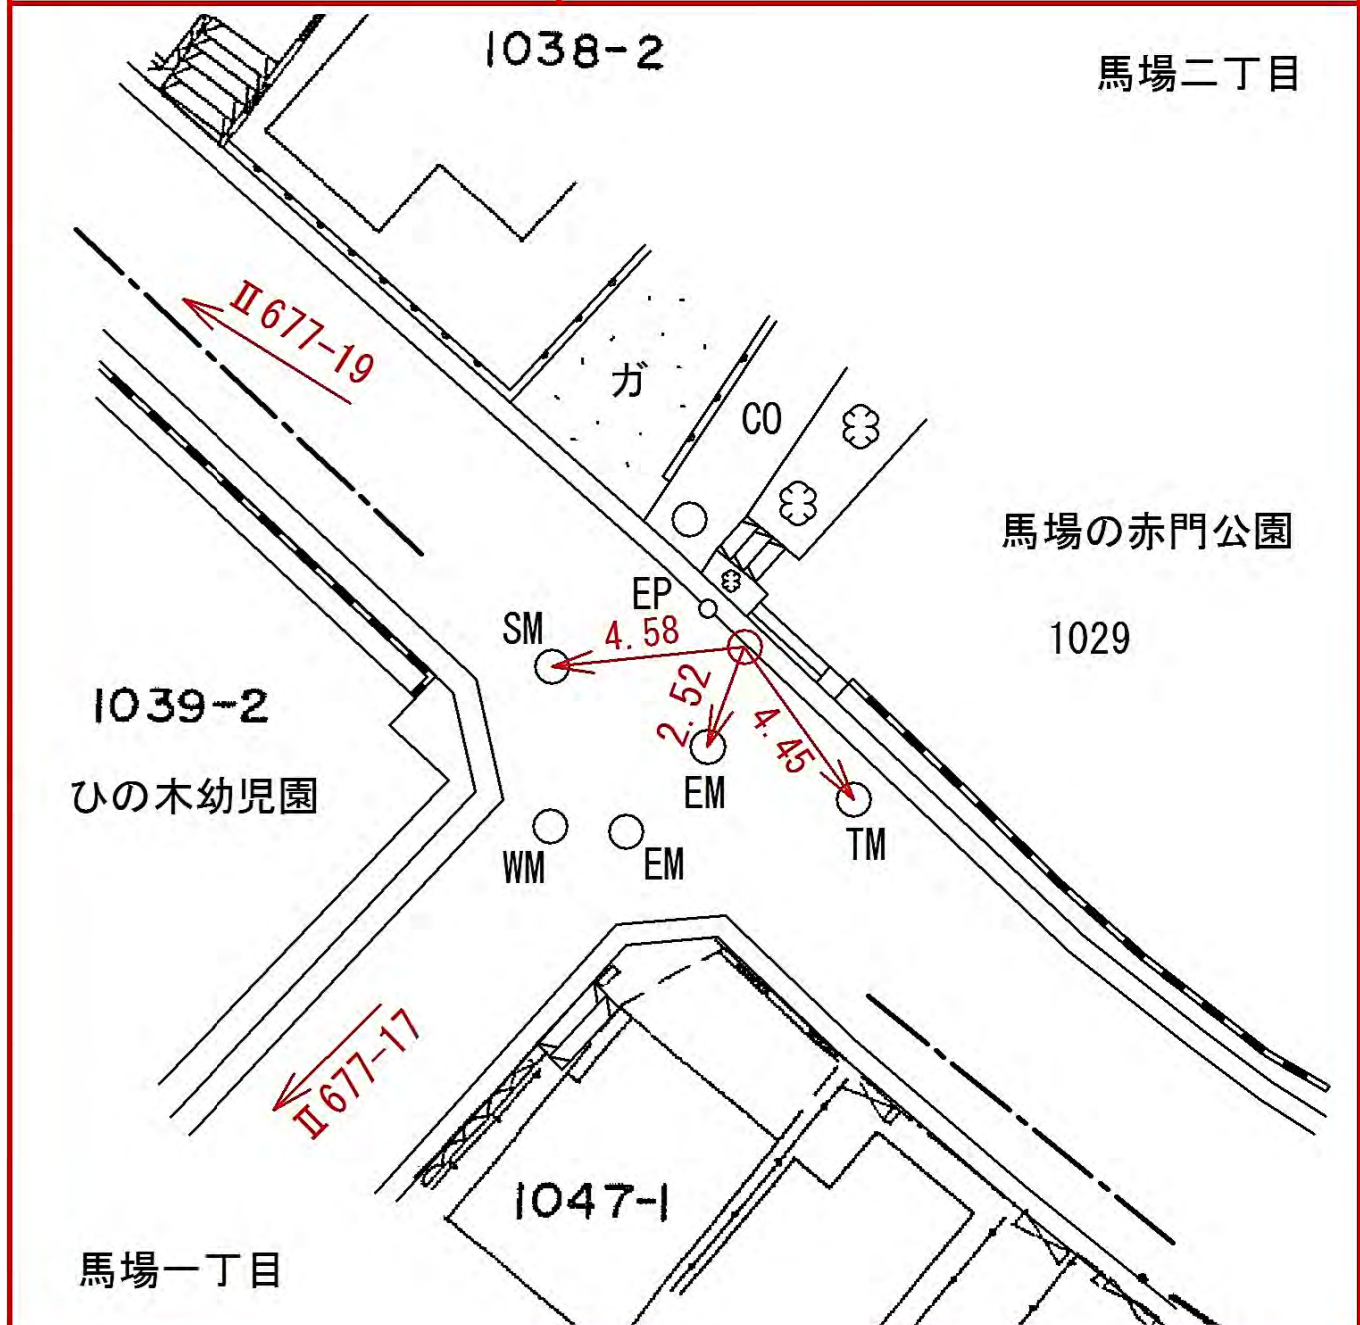


| 線番号  | 点番号 | 標識ノ種類    | 所在地            |
|------|-----|----------|----------------|
| Ⅱ677 | 19  | 金属標。鋌。木杭 | 鶴見区馬場一、一三八七番地先 |
| 要 図  |     | キザミ      |                |

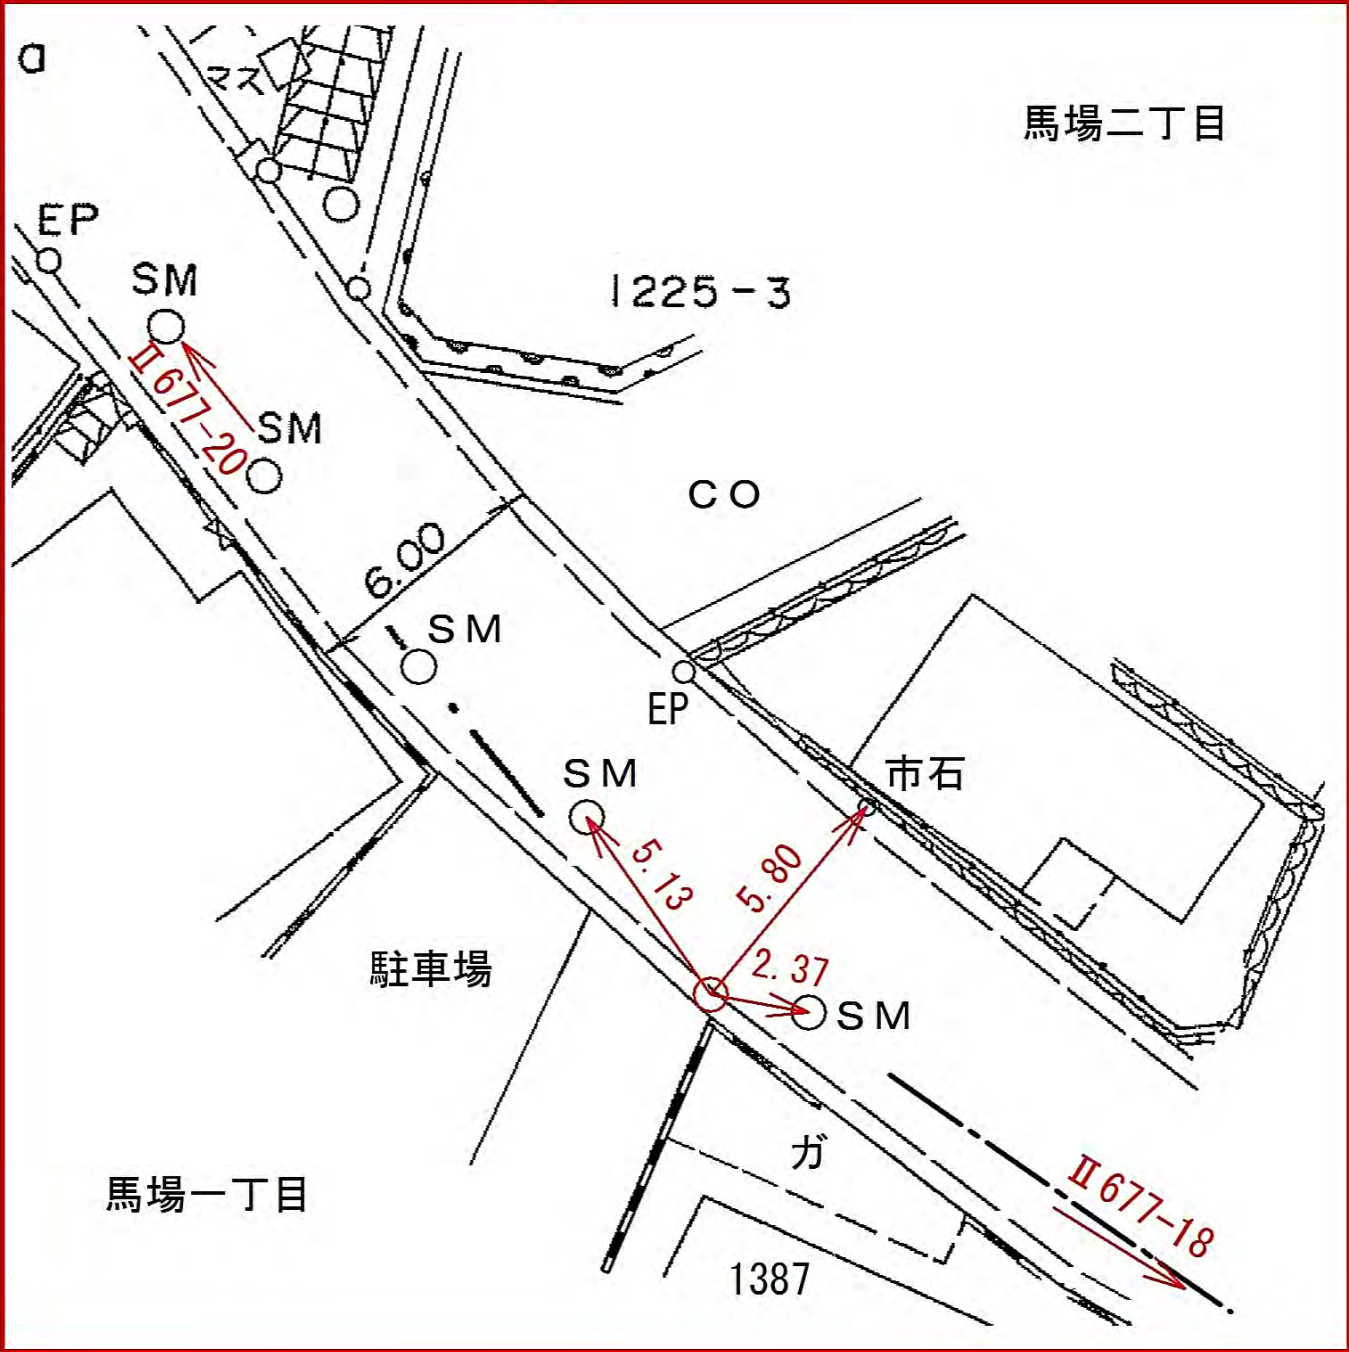



| 線番号 | 点番号 | 標識ノ種類 | 所在地 |
|-----|-----|-------|-----|
|-----|-----|-------|-----|

|       |    |          |                |
|-------|----|----------|----------------|
| Ⅱ 677 | 20 | 金属標。鋌。木杭 | 鶴見区馬場七、一二三七番地先 |
| 要 図   |    | キザミ      |                |

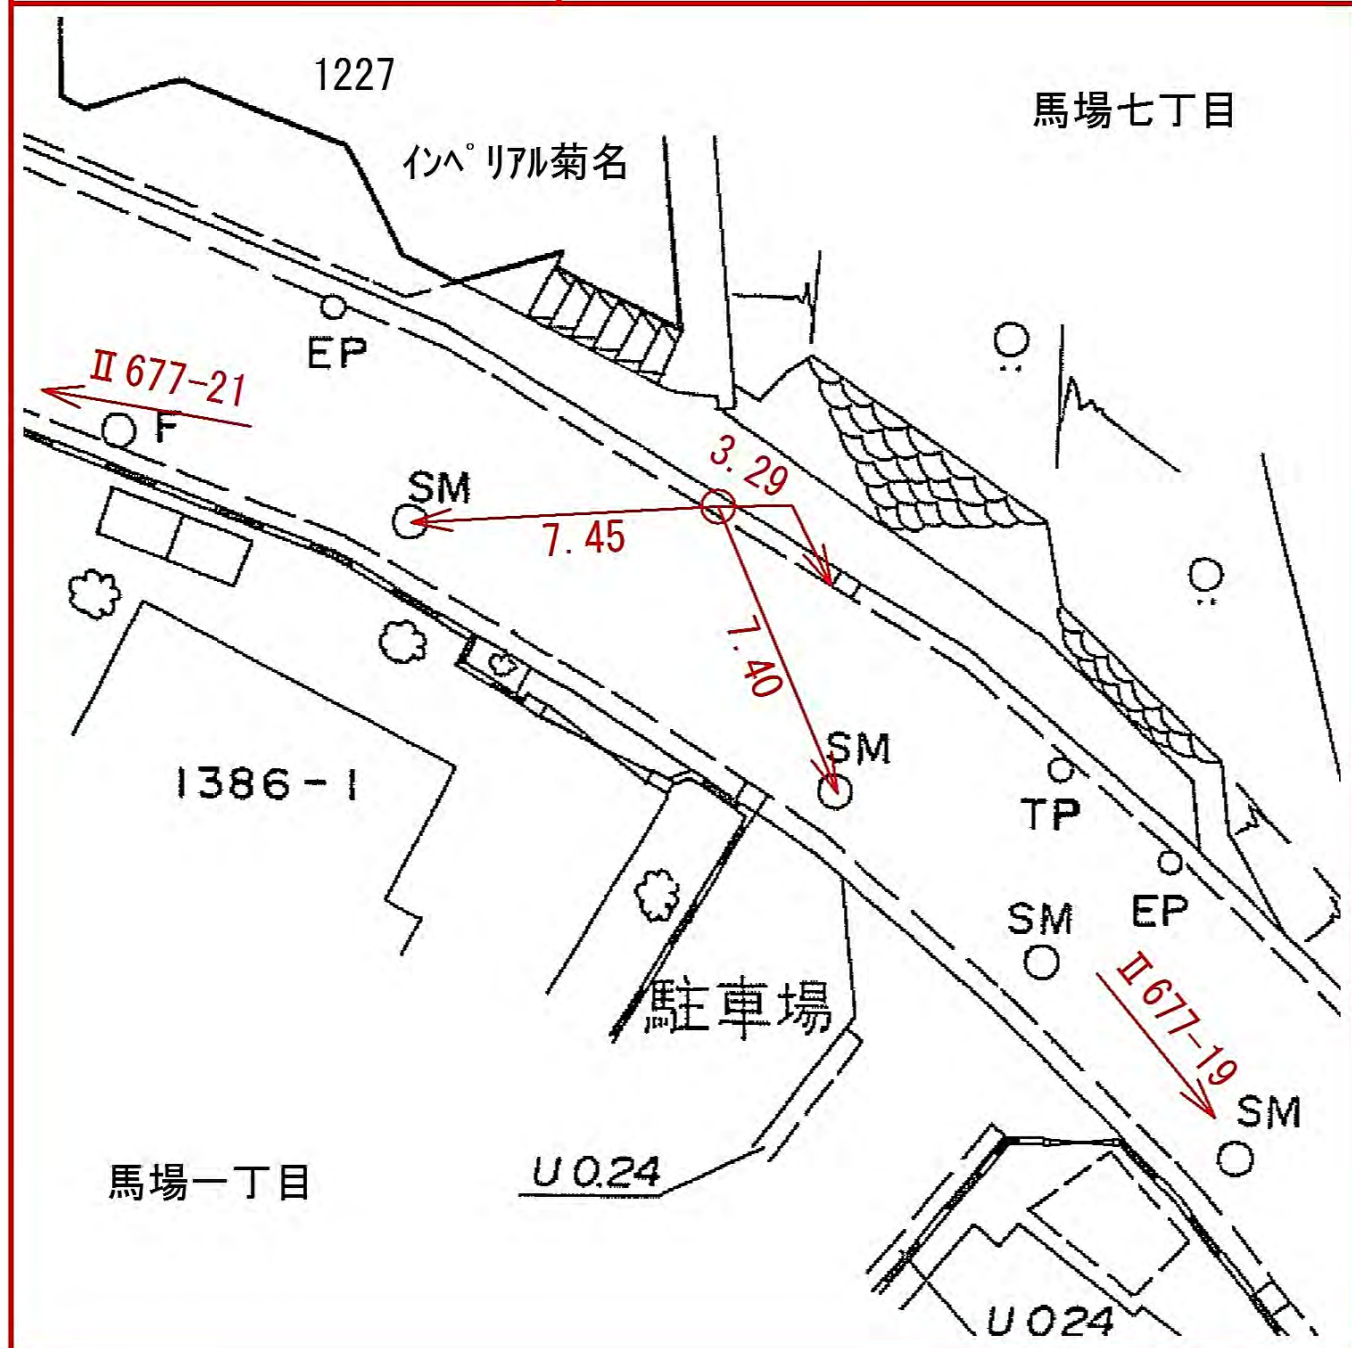



| 線<br>番<br>号 | 点<br>番<br>号 | 標 識 ノ 種 類 | 所 在 地 |
|-------------|-------------|-----------|-------|
|-------------|-------------|-----------|-------|

|       |    |          |                |
|-------|----|----------|----------------|
| Ⅱ 677 | 21 | 金属標。鋏。木杭 | 鶴見区馬場七、一二三七番地先 |
|-------|----|----------|----------------|


|     |     |
|-----|-----|
| 要 図 | キザミ |
|-----|-----|



| 線<br>番<br>号 | 点<br>番<br>号 | 標 識 ノ 種 類 | 所 在 地 |
|-------------|-------------|-----------|-------|
|-------------|-------------|-----------|-------|

|       |    |          |                |
|-------|----|----------|----------------|
| Ⅱ 677 | 22 | 金属標。鋏。木杭 | 鶴見区馬場七、一三三八番地先 |
|-------|----|----------|----------------|


|     |     |
|-----|-----|
| 要 図 | キザミ |
|-----|-----|

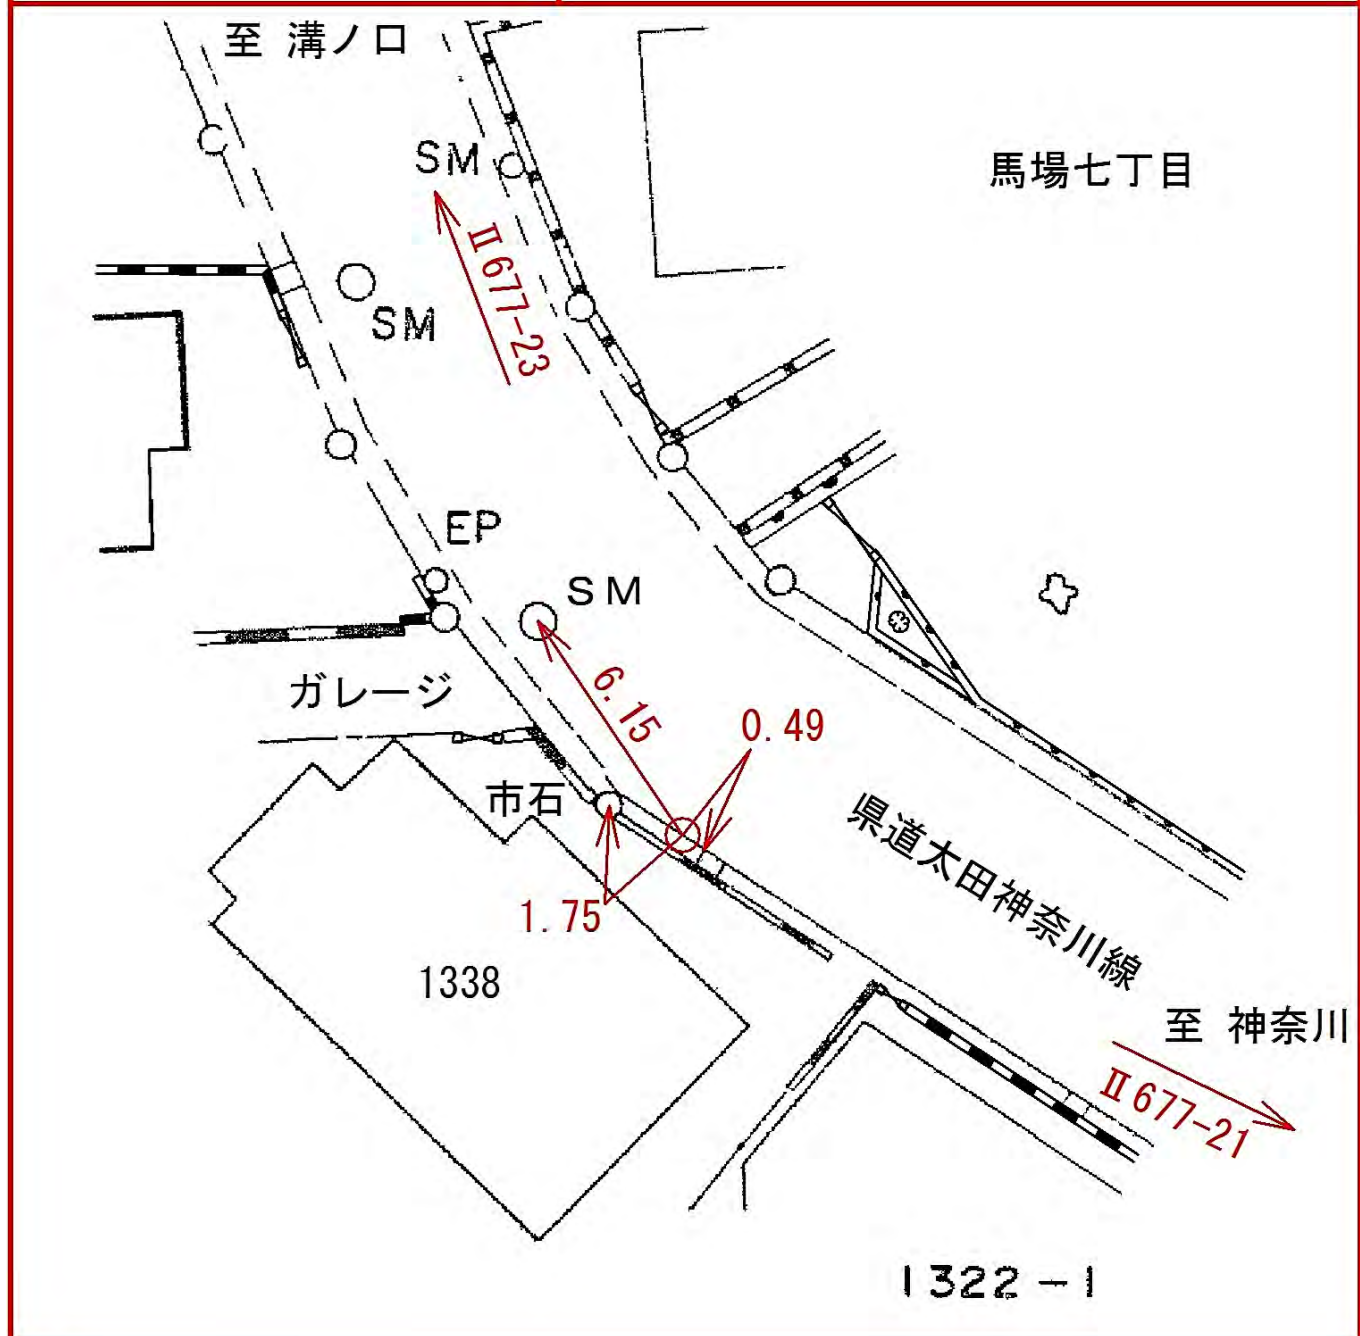



| 線<br>番<br>号 | 点<br>番<br>号 | 標 識 ノ 種 類 | 所<br>在<br>地 |
|-------------|-------------|-----------|-------------|
|-------------|-------------|-----------|-------------|

|       |    |                                                  |                  |
|-------|----|--------------------------------------------------|------------------|
| Ⅱ 677 | 23 | <div> <div>金属標</div> <div>。 鋌 。 木 杭</div> </div> | 鶴見区馬場七、一三〇八、一番地先 |
| 要     | 図  | キザミ                                              |                  |

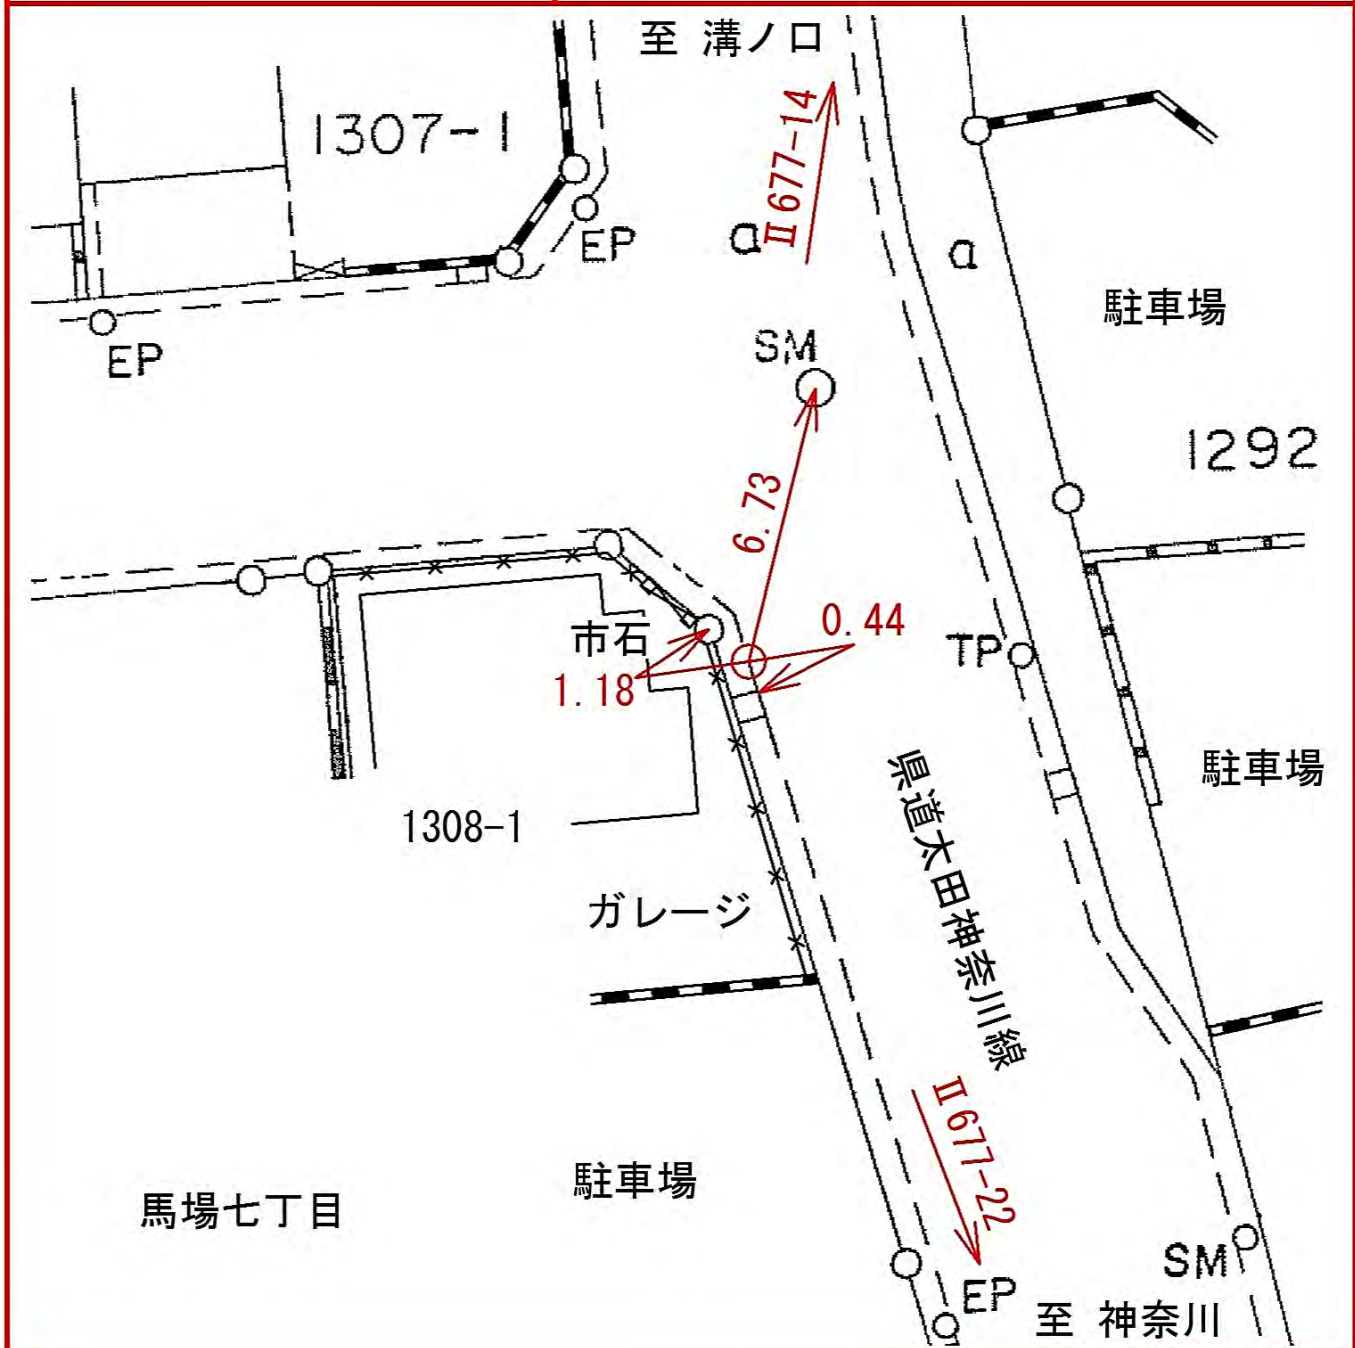




| 線番号 | 点番号 | 標 識 ノ 種 類 | 所在地 |
|-----|-----|-----------|-----|
|-----|-----|-----------|-----|

|       |    |          |                |
|-------|----|----------|----------------|
| Ⅱ 677 | 24 | 金属標。鋌。木杭 | 鶴見区馬場七、一四六六番地先 |
|-------|----|----------|----------------|


|     |     |
|-----|-----|
| 要 図 | キザミ |
|-----|-----|

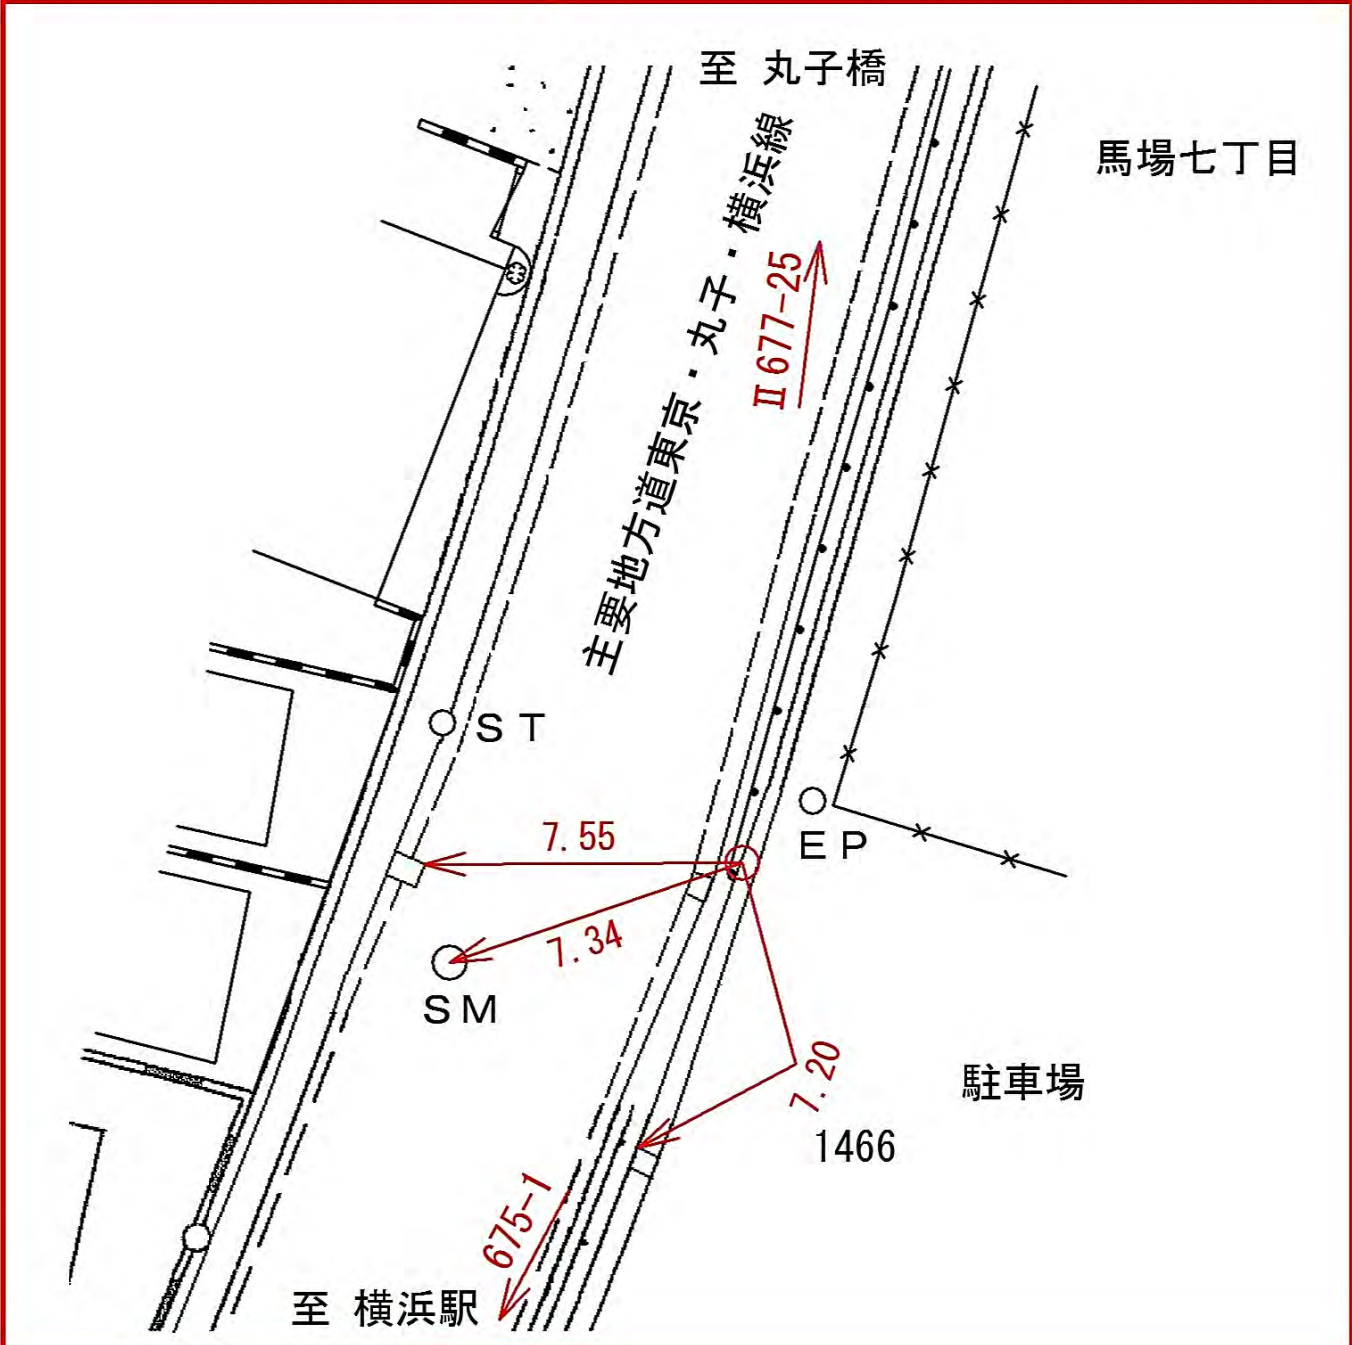

| 線番号 | 点番号 | 標 識 ノ 種 類 | 所在地 |
|-----|-----|-----------|-----|
|-----|-----|-----------|-----|


|       |    |          |              |
|-------|----|----------|--------------|
| Ⅱ 677 | 25 | 金属標。鋌。木杭 | 鶴見区馬場七、八四番地先 |
|-------|----|----------|--------------|

|     |     |
|-----|-----|
| 要 図 | キザミ |
|-----|-----|

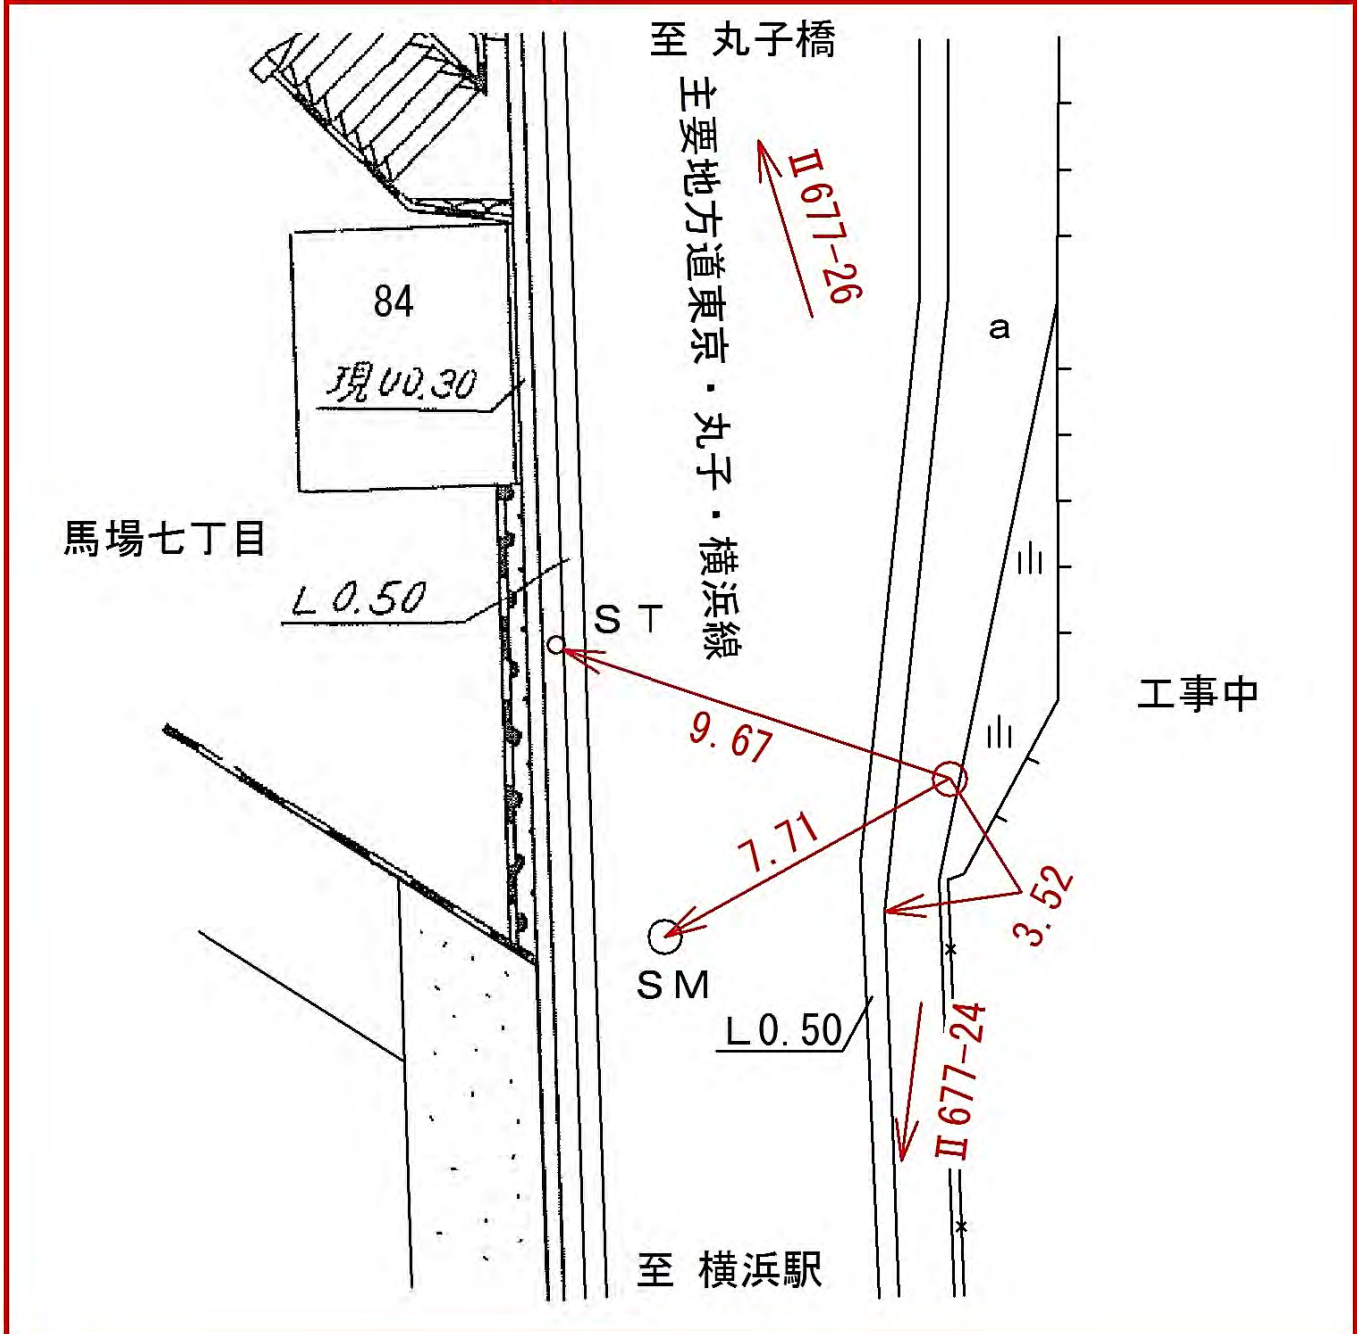




| 線<br>番<br>号 | 点<br>番<br>号 | 標 識 ノ 種 類 | 所 在 地           |
|-------------|-------------|-----------|-----------------|
| Ⅱ 677       | 27          | 金属標。鋳。木杭  | 鶴見区上の宮一、九二―一番地先 |
| 要 図         |             | キザミ       |                 |

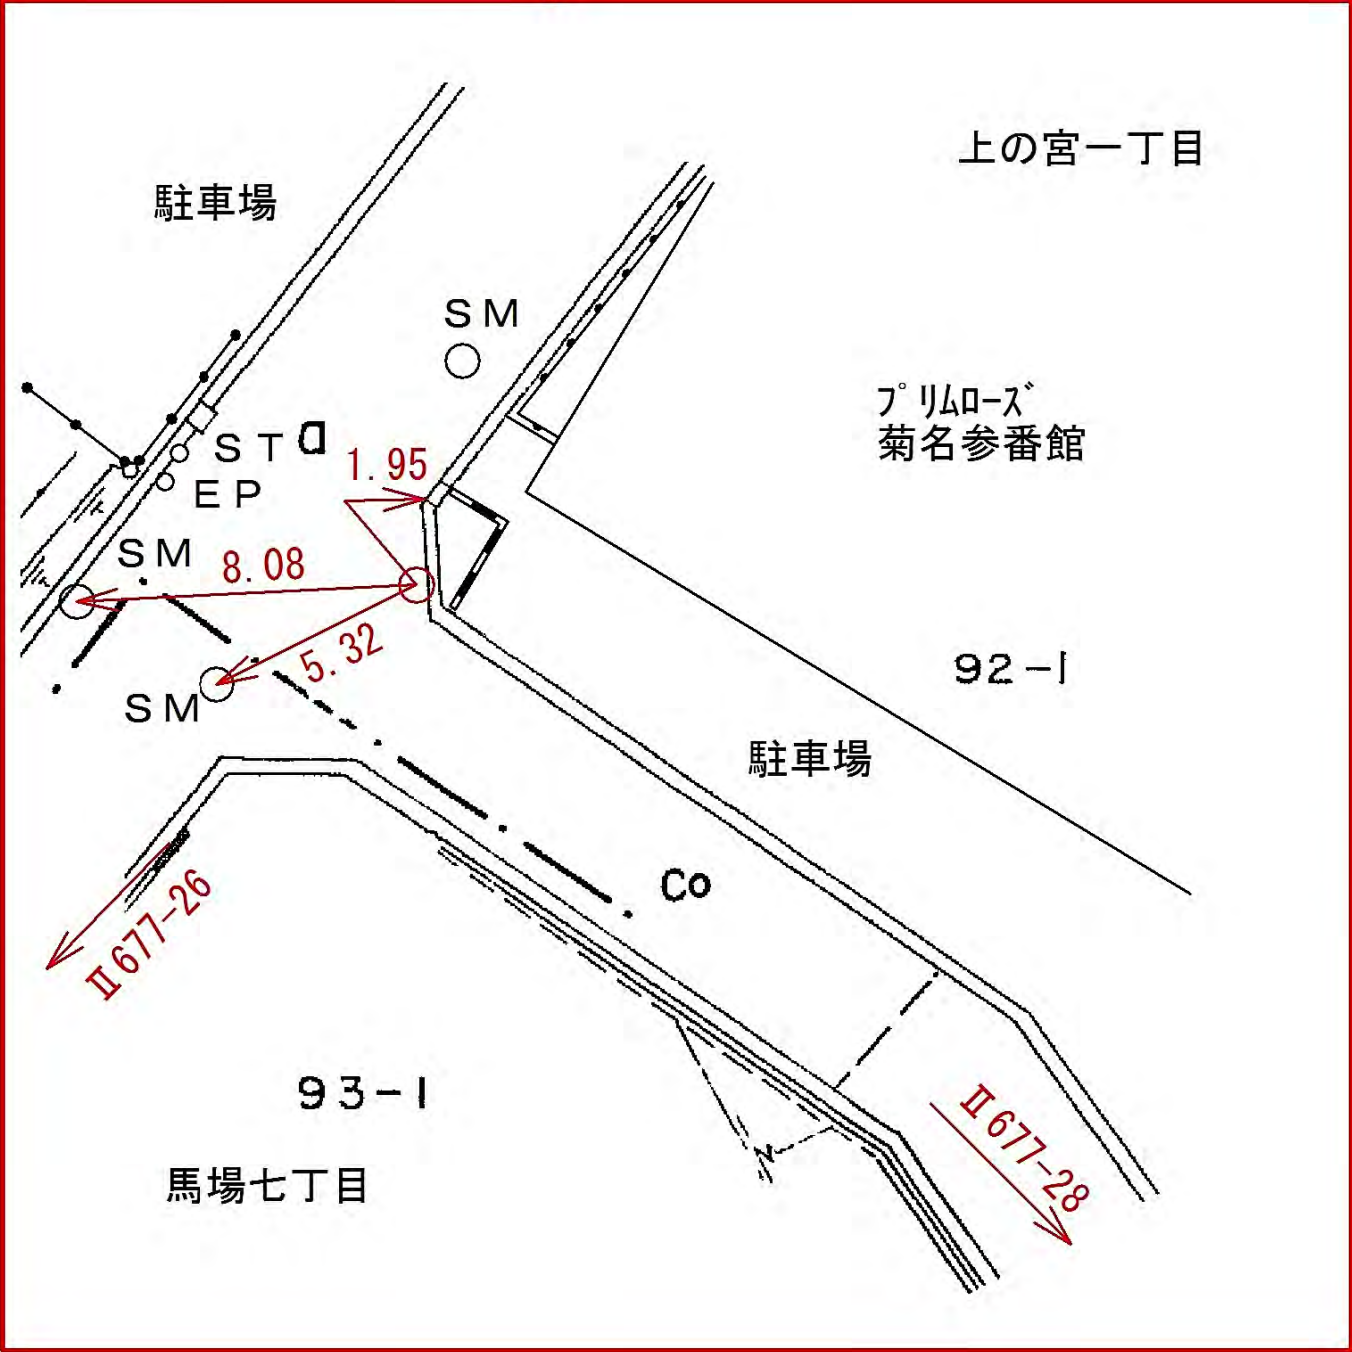



| 線番号 | 点番号 | 標識ノ種類 | 所在地 |
|-----|-----|-------|-----|
|-----|-----|-------|-----|

|       |    |          |                     |
|-------|----|----------|---------------------|
| Ⅱ 677 | 28 | 金属標。鋌。木杭 | 鶴見区上の宮一、<br>九五ー一番地先 |
| 要 図   |    | キザミ      |                     |

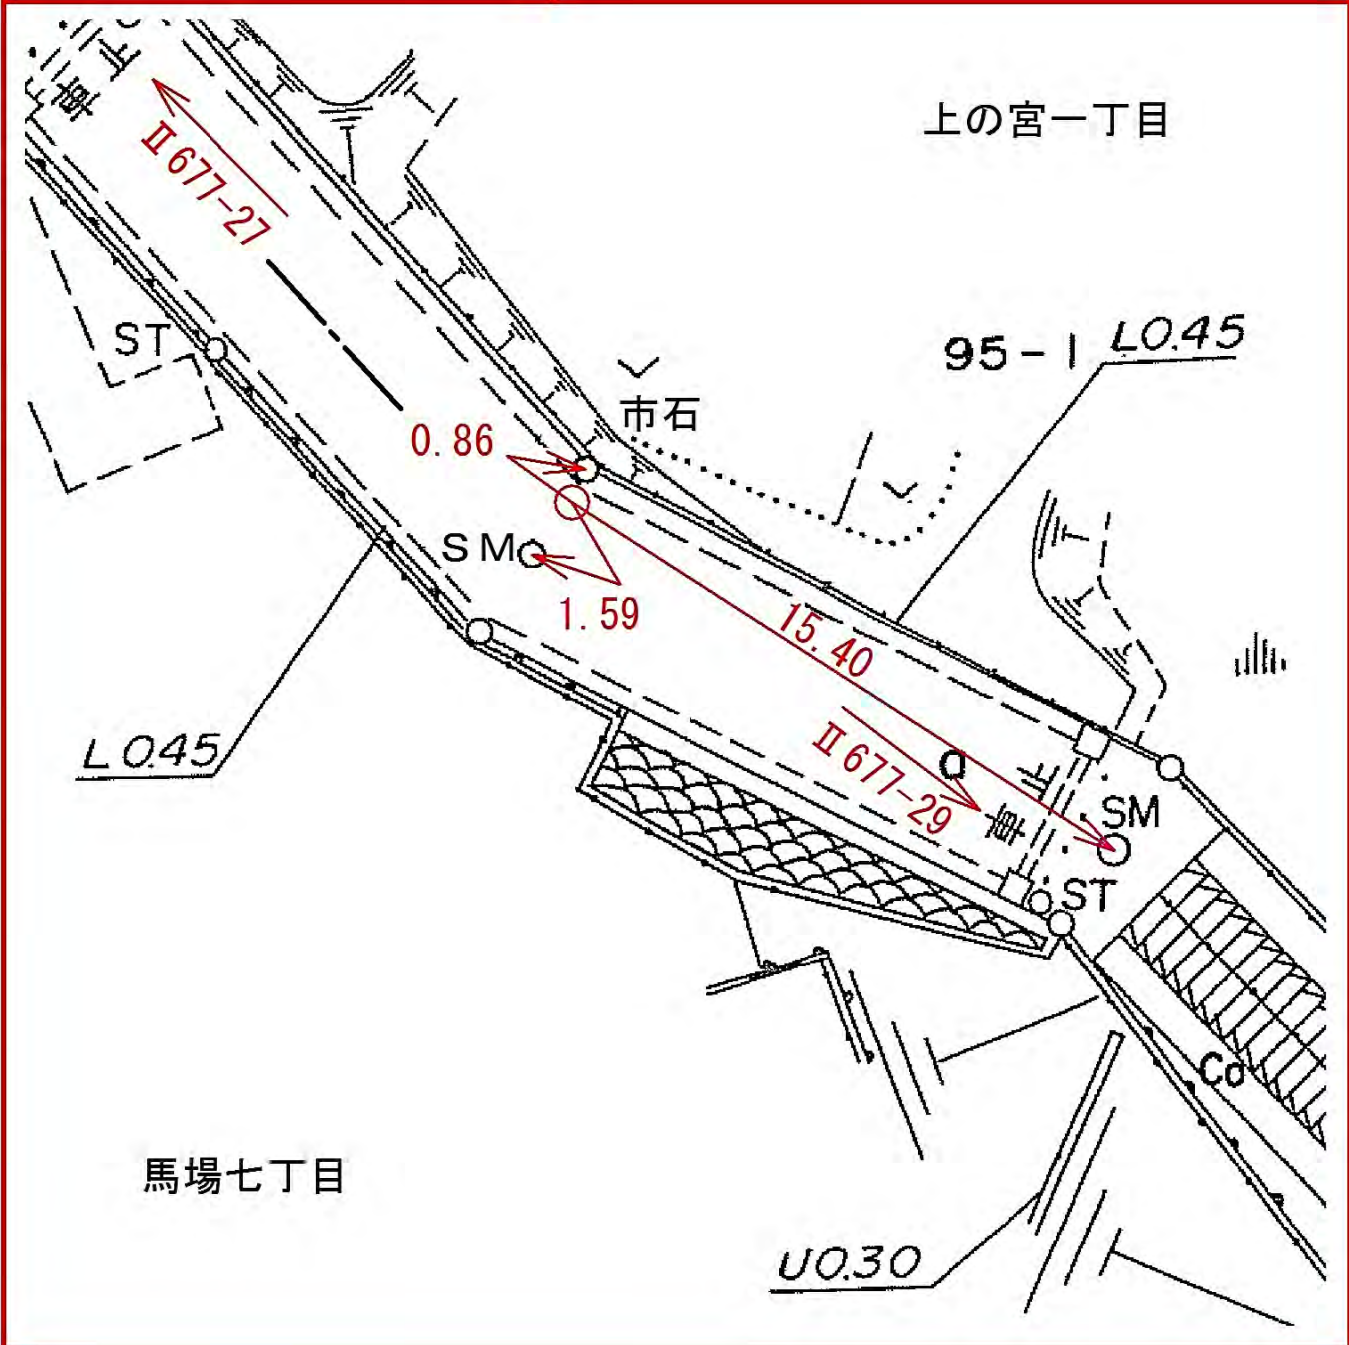











| 線番号   | 点番号 | 標 識 ノ 種 類 | 所在地            |
|-------|-----|-----------|----------------|
| Ⅱ 677 | 31  | 金属標。鋏。木杭  | 鶴見区馬場七、一三三四番地先 |
| 要 図   |     | キザミ       |                |

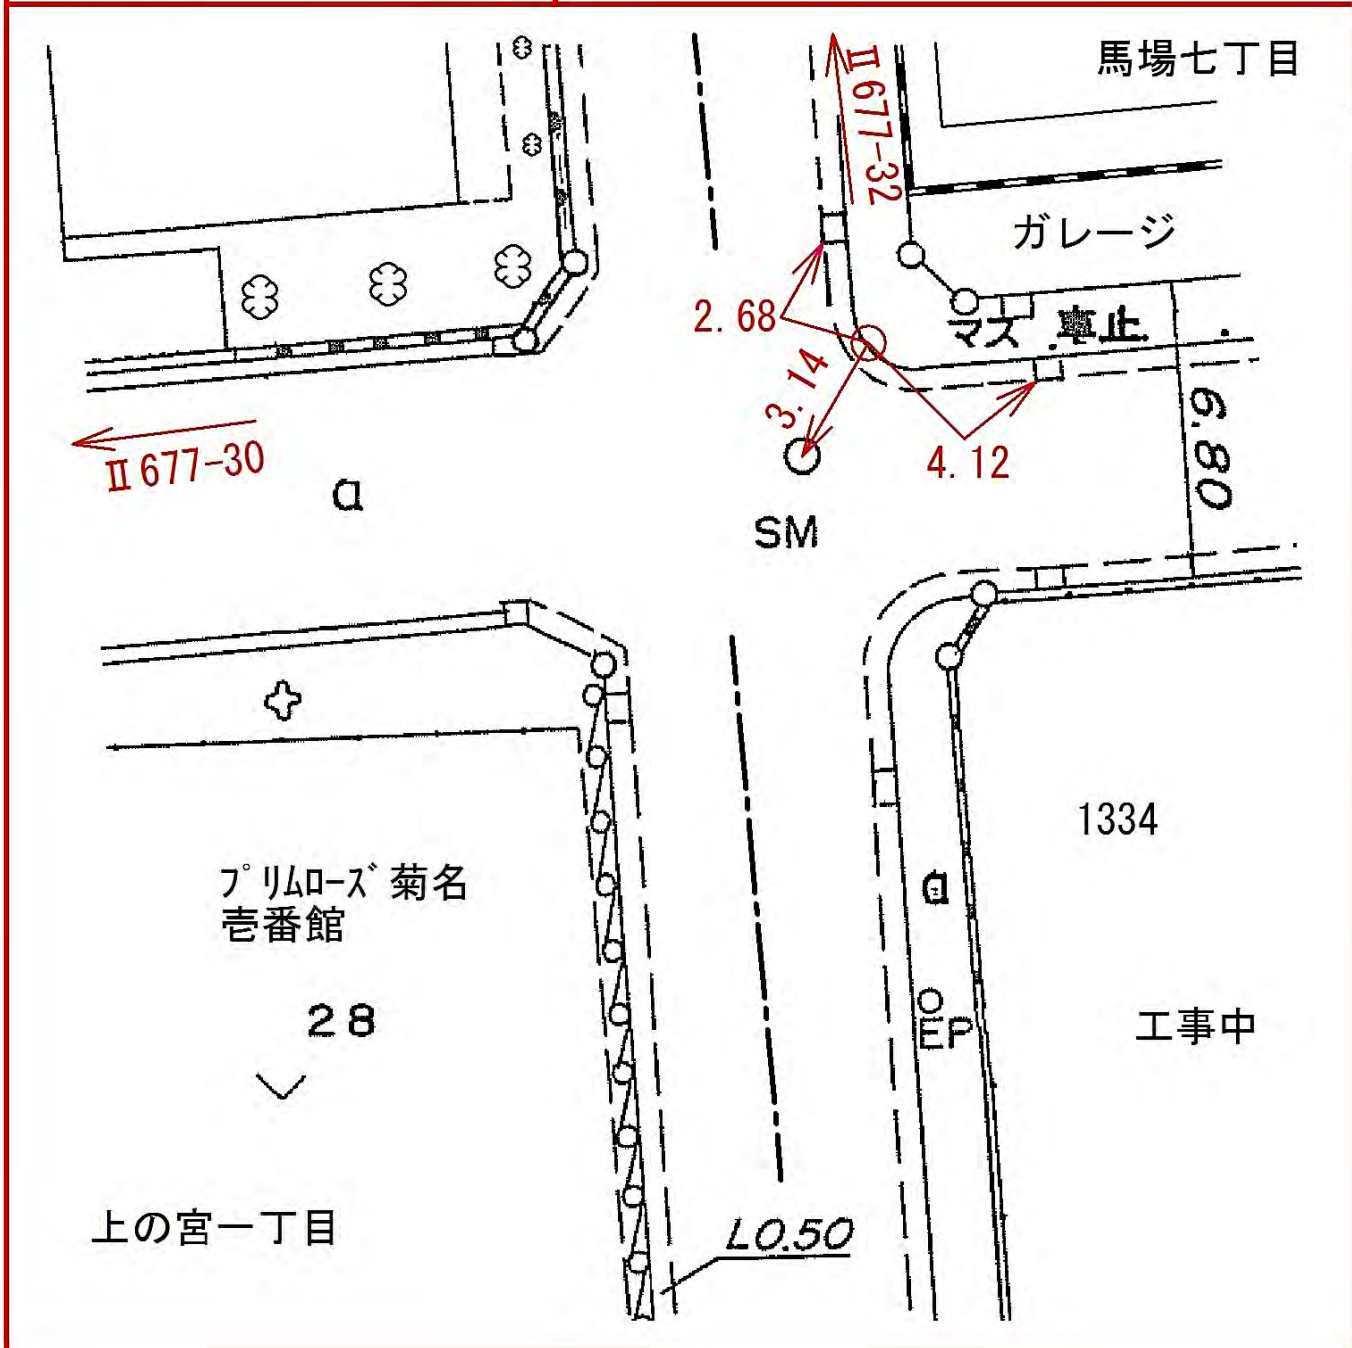


| 線<br>番<br>号 | 点<br>番<br>号 | 標 識 ノ 種 類 | 所 在 地         |
|-------------|-------------|-----------|---------------|
| Ⅱ 677       | 32          | 金属標。鋌。木杭  | 鶴見区上の宮一、三六番地先 |
| 要 図         |             | キザミ       |               |

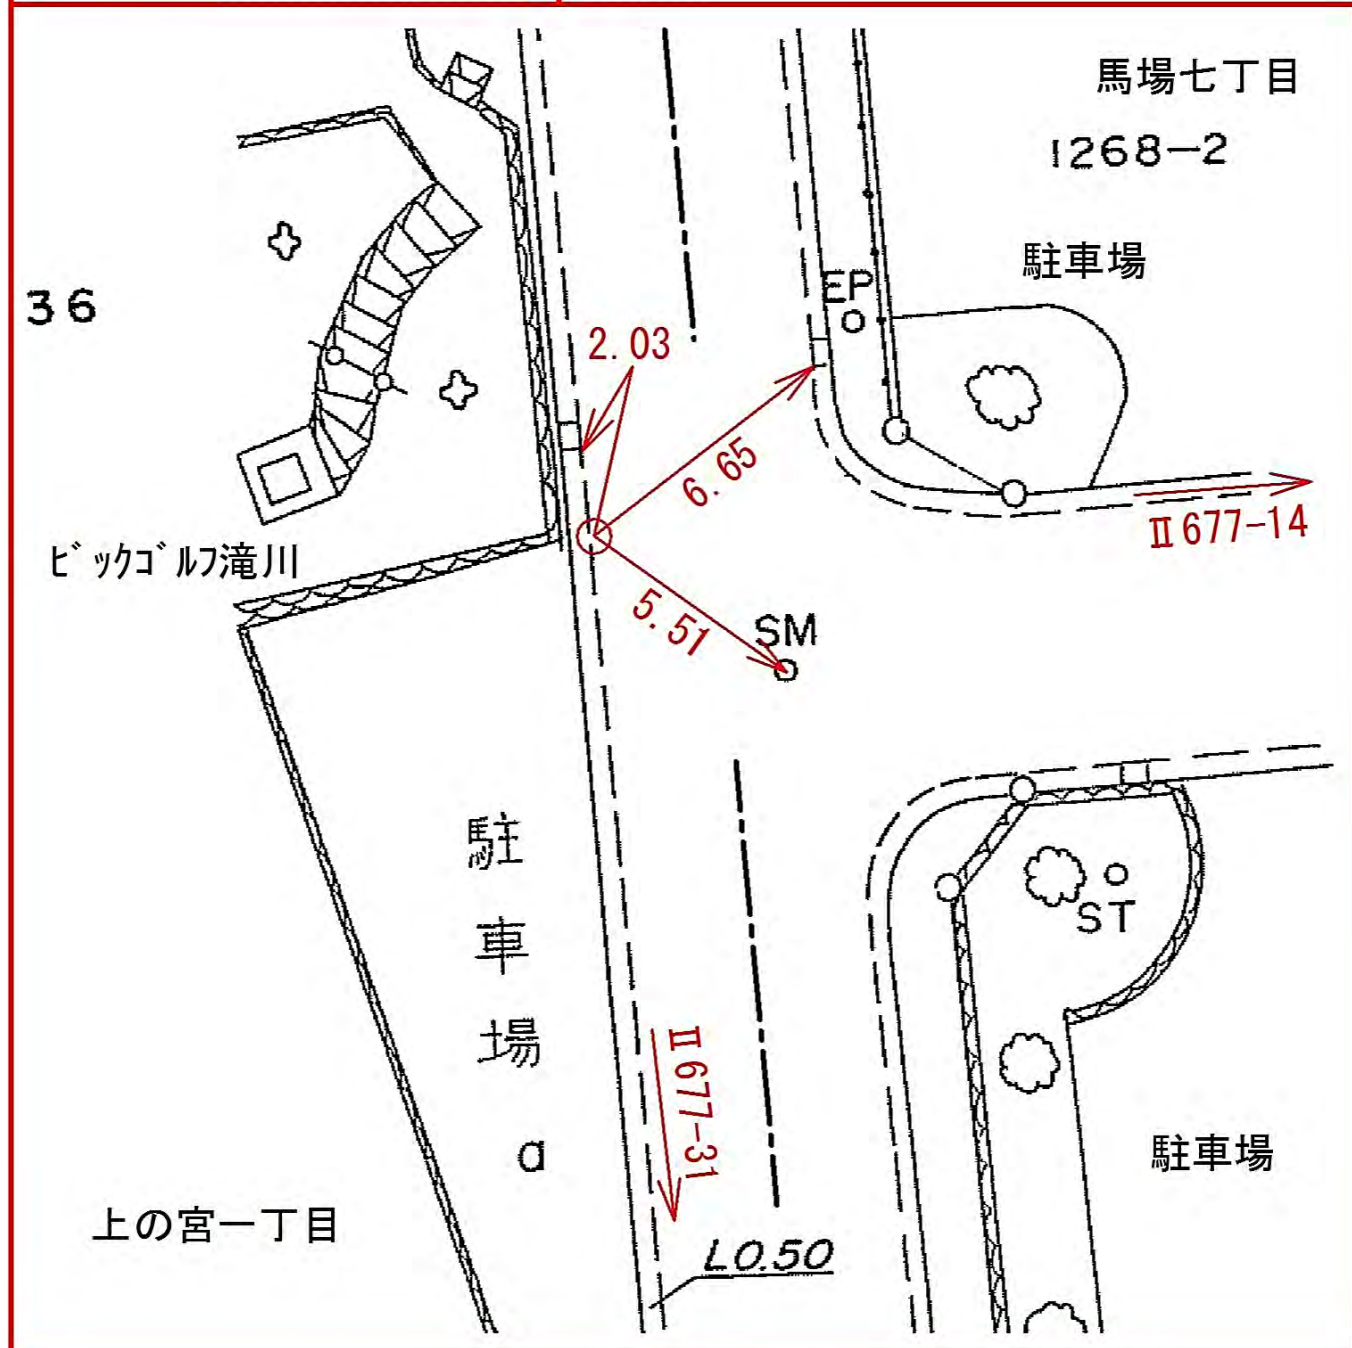



| 線番号   | 点番号 | 標 識 ノ 種 類 | 所在地               |
|-------|-----|-----------|-------------------|
| Ⅱ 678 | 1   | 金属標。鋏。木杭  | 港北区仲手原一、三八六、四七番地先 |
| 要     | 図   | キザミ       |                   |

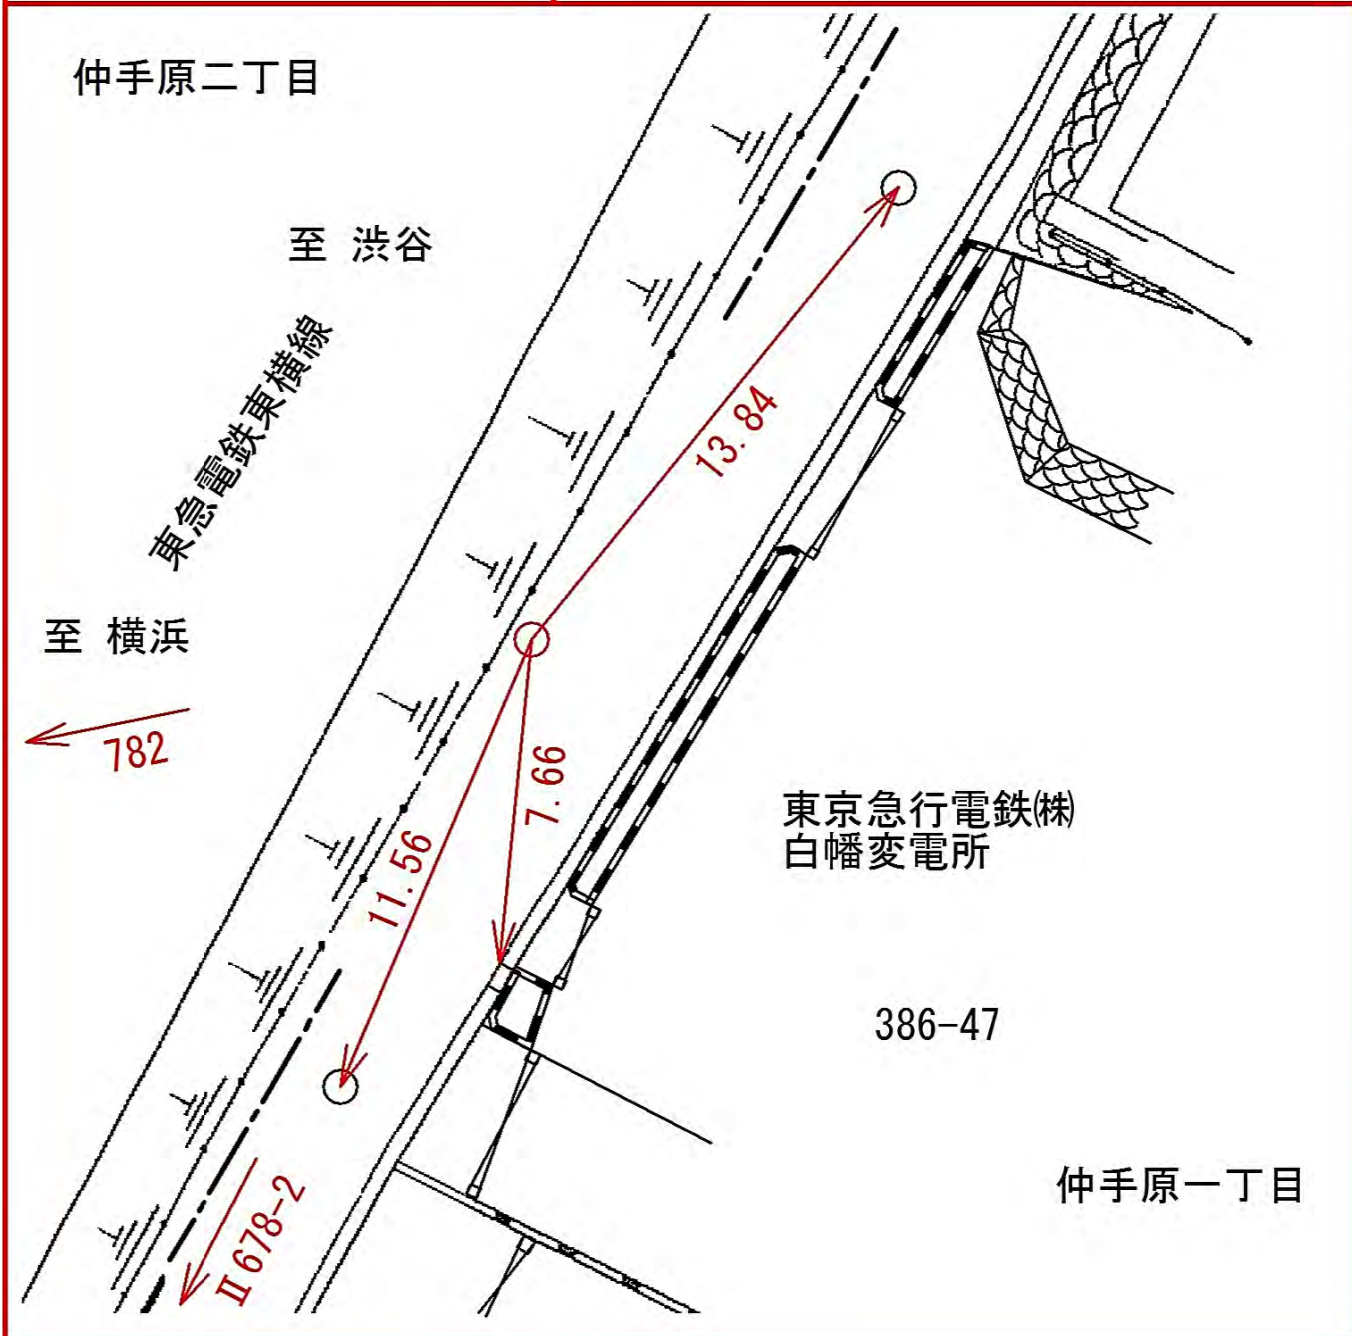




| 線<br>番<br>号 | 点<br>番<br>号 | 標 識 ノ 種 類 | 所 在 地 |
|-------------|-------------|-----------|-------|
|-------------|-------------|-----------|-------|

|       |   |          |                 |
|-------|---|----------|-----------------|
| Ⅱ 678 | 2 | 金属標。鋏。木杭 | 神奈川区白幡向町、二六一番地先 |
|-------|---|----------|-----------------|


|     |     |
|-----|-----|
| 要 図 | キザミ |
|-----|-----|

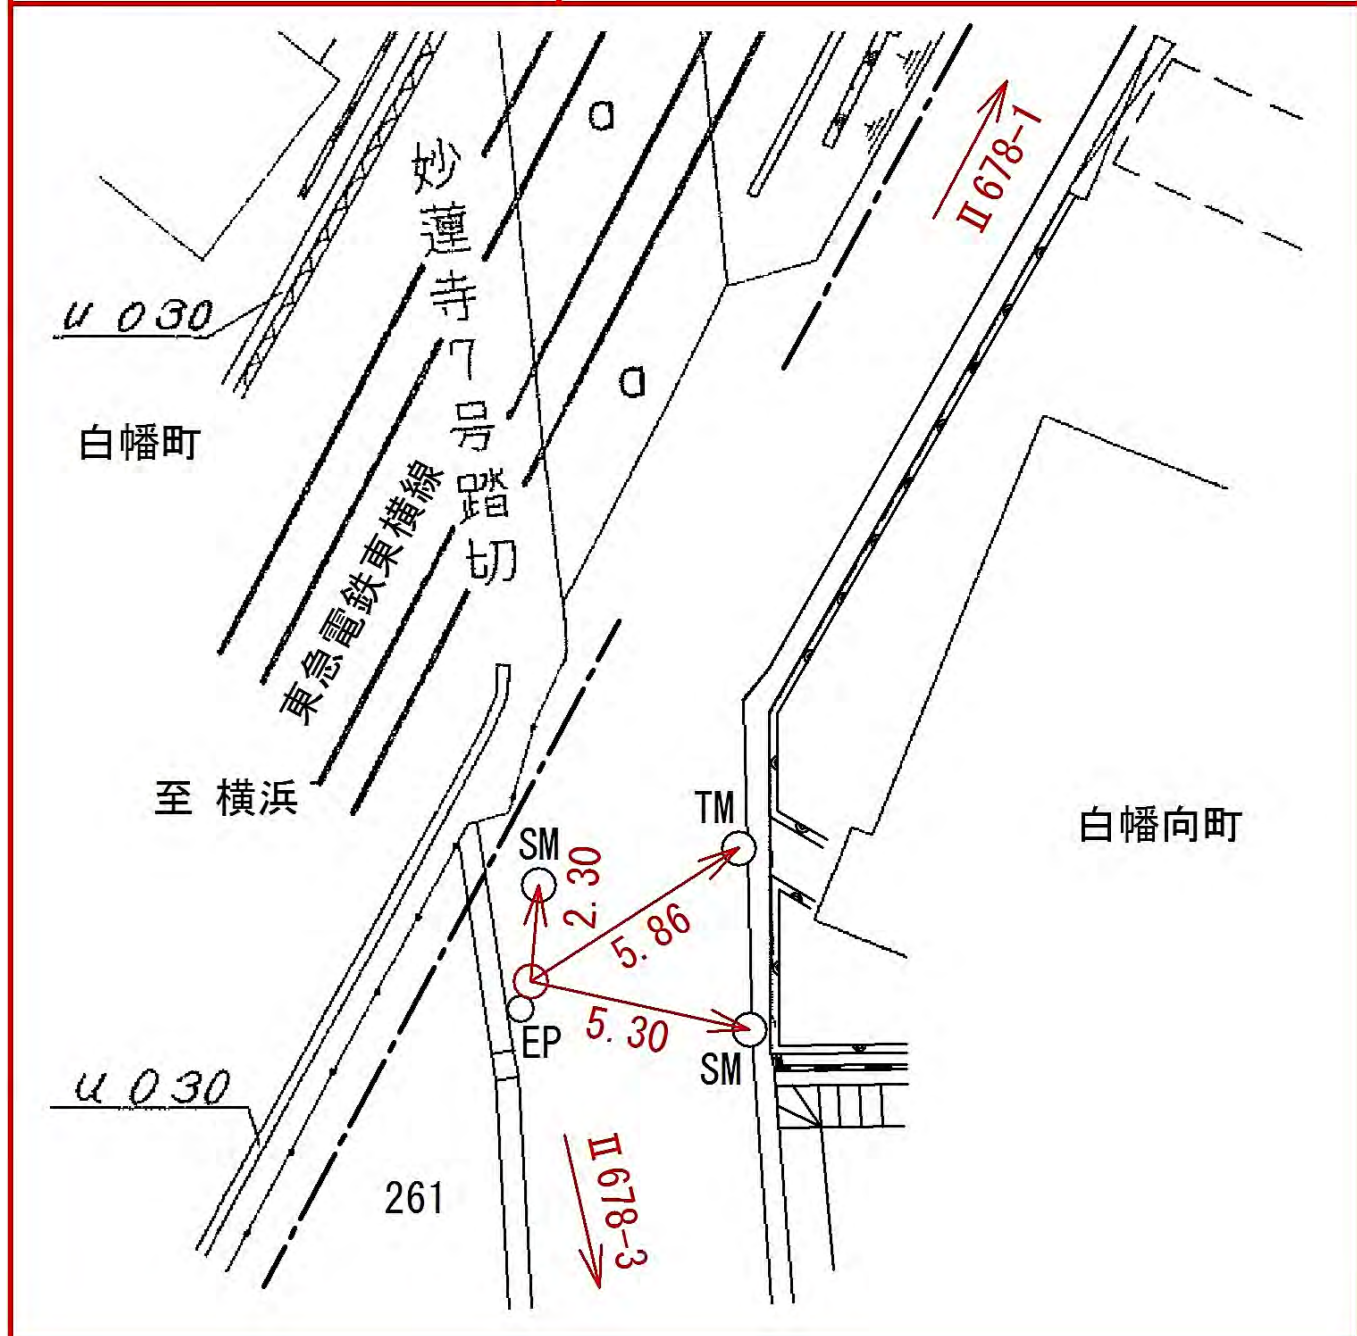

| 所在地                 | 種類ノ標識    | 点番号 | 線番号   |
|---------------------|----------|-----|-------|
| 神奈川県白幡向町、二五三-一二一番地先 | 金属標。鋸。木杭 | 3   | Ⅱ 678 |
|                     | キザミ      | 図   | 要     |
|                     |          |     |       |



| 線<br>番<br>号 | 点<br>番<br>号 | 標 識 ノ 種 類 | 所 在 地             |
|-------------|-------------|-----------|-------------------|
| Ⅱ 678       | 4           | 金属標。鋸。木杭  | 神奈川区白幡向町、二一八、七番地先 |
| 要 図         |             | キザミ       |                   |

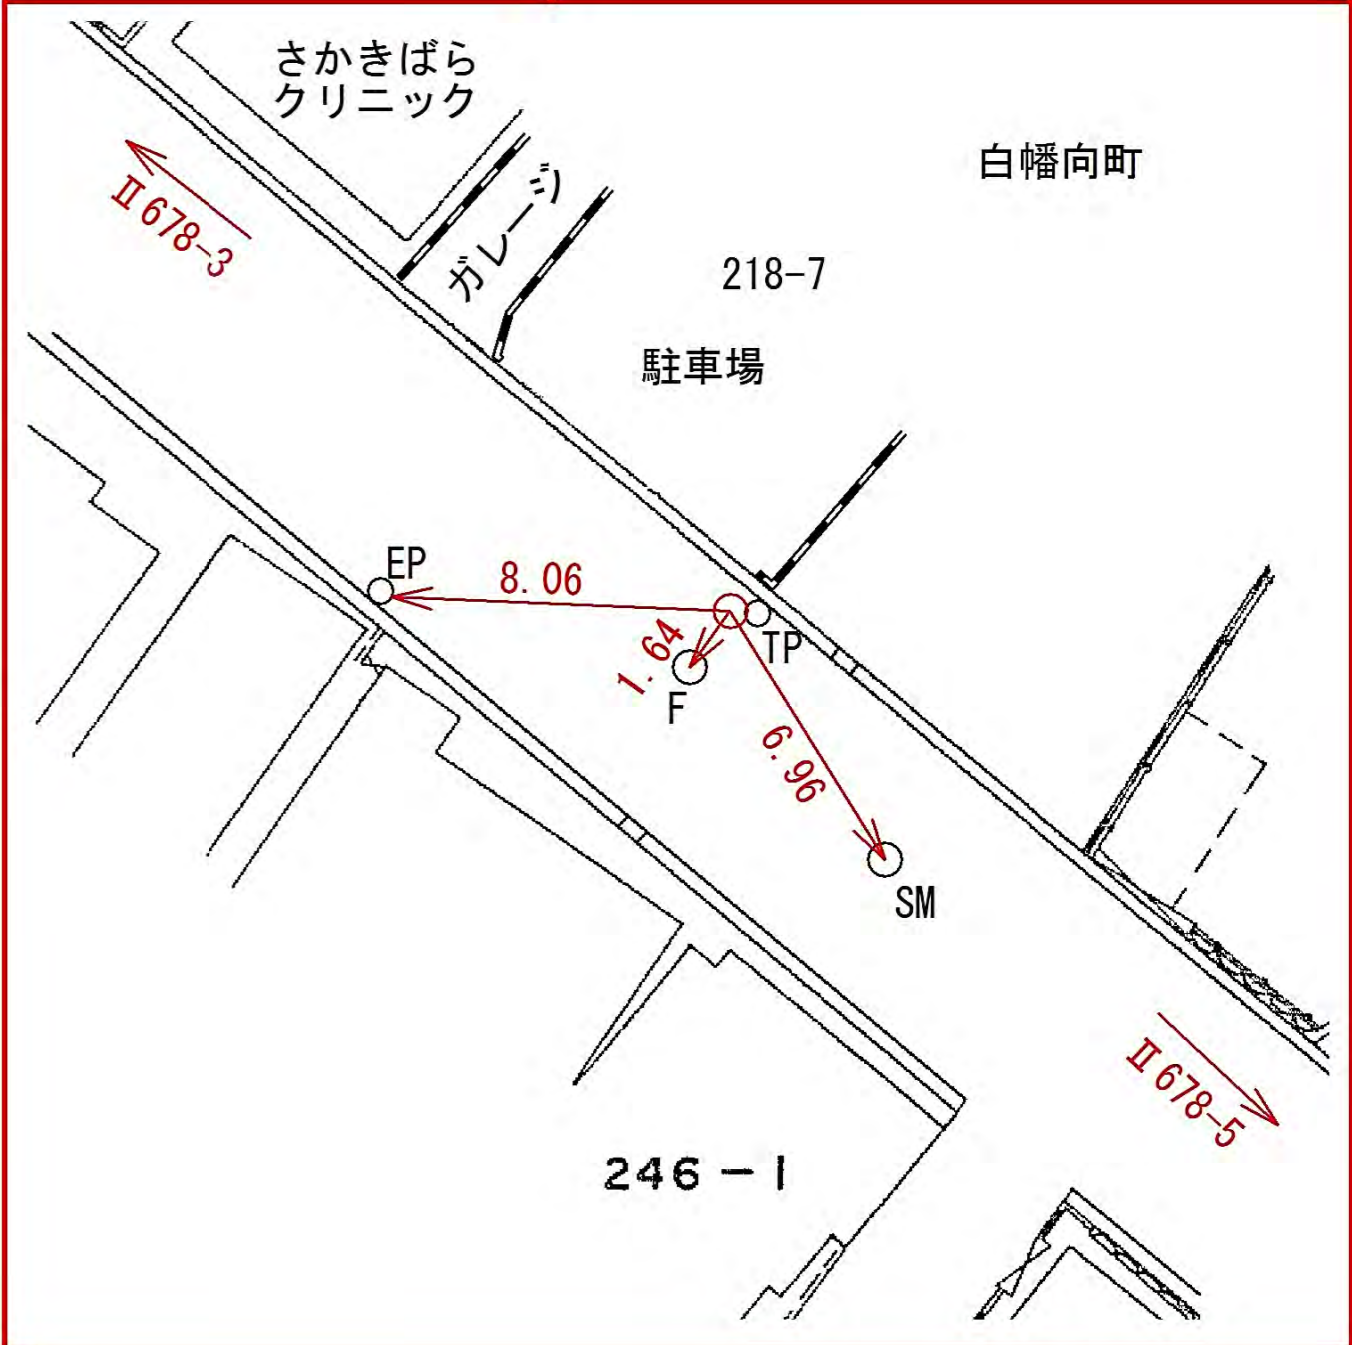



所在地

神奈川県白幡向町、二三六一番地先

標識ノ種類

金属標。鋏。木杭

点番号


5

線番号

Ⅱ678

キザミ


要図

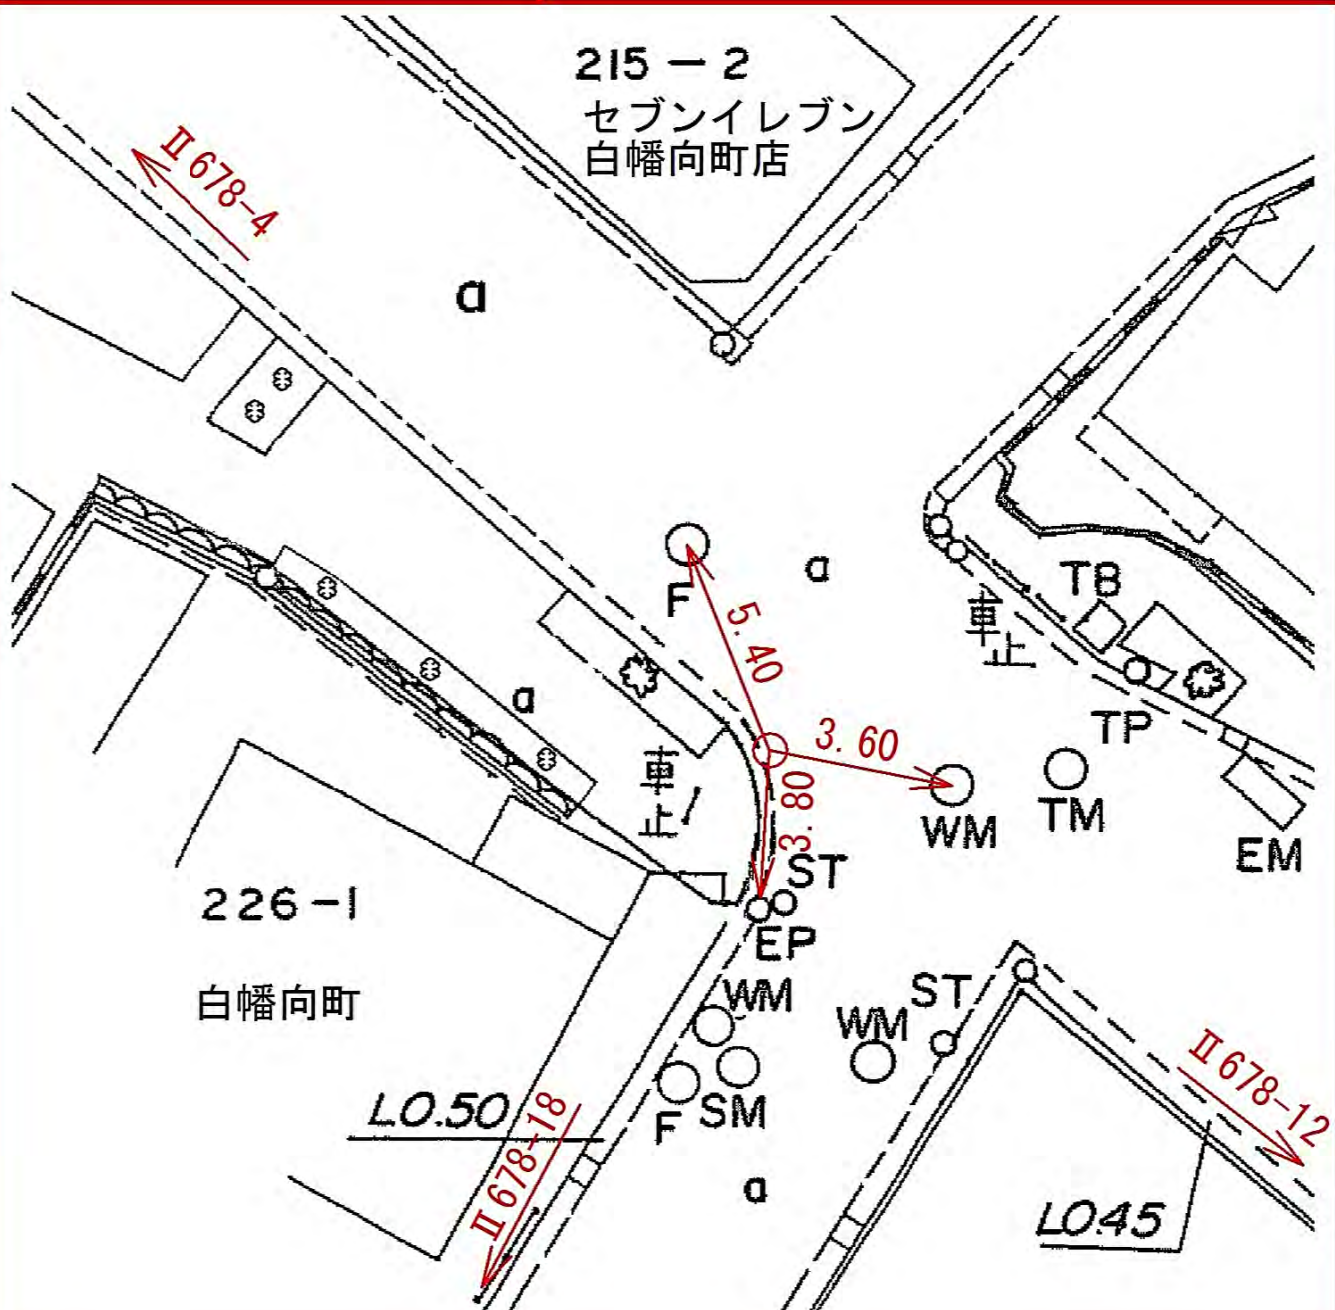

| 線<br>番<br>号 | 点<br>番<br>号 | 標 識 ノ 種 類 | 所 在 地 |
|-------------|-------------|-----------|-------|
|-------------|-------------|-----------|-------|

|       |   |          |                  |
|-------|---|----------|------------------|
| Ⅱ 678 | 6 | 金属標。鋌。木杭 | 神奈川区西大口、四五六、六番地先 |
|-------|---|----------|------------------|


|     |     |
|-----|-----|
| 要 図 | キザミ |
|-----|-----|

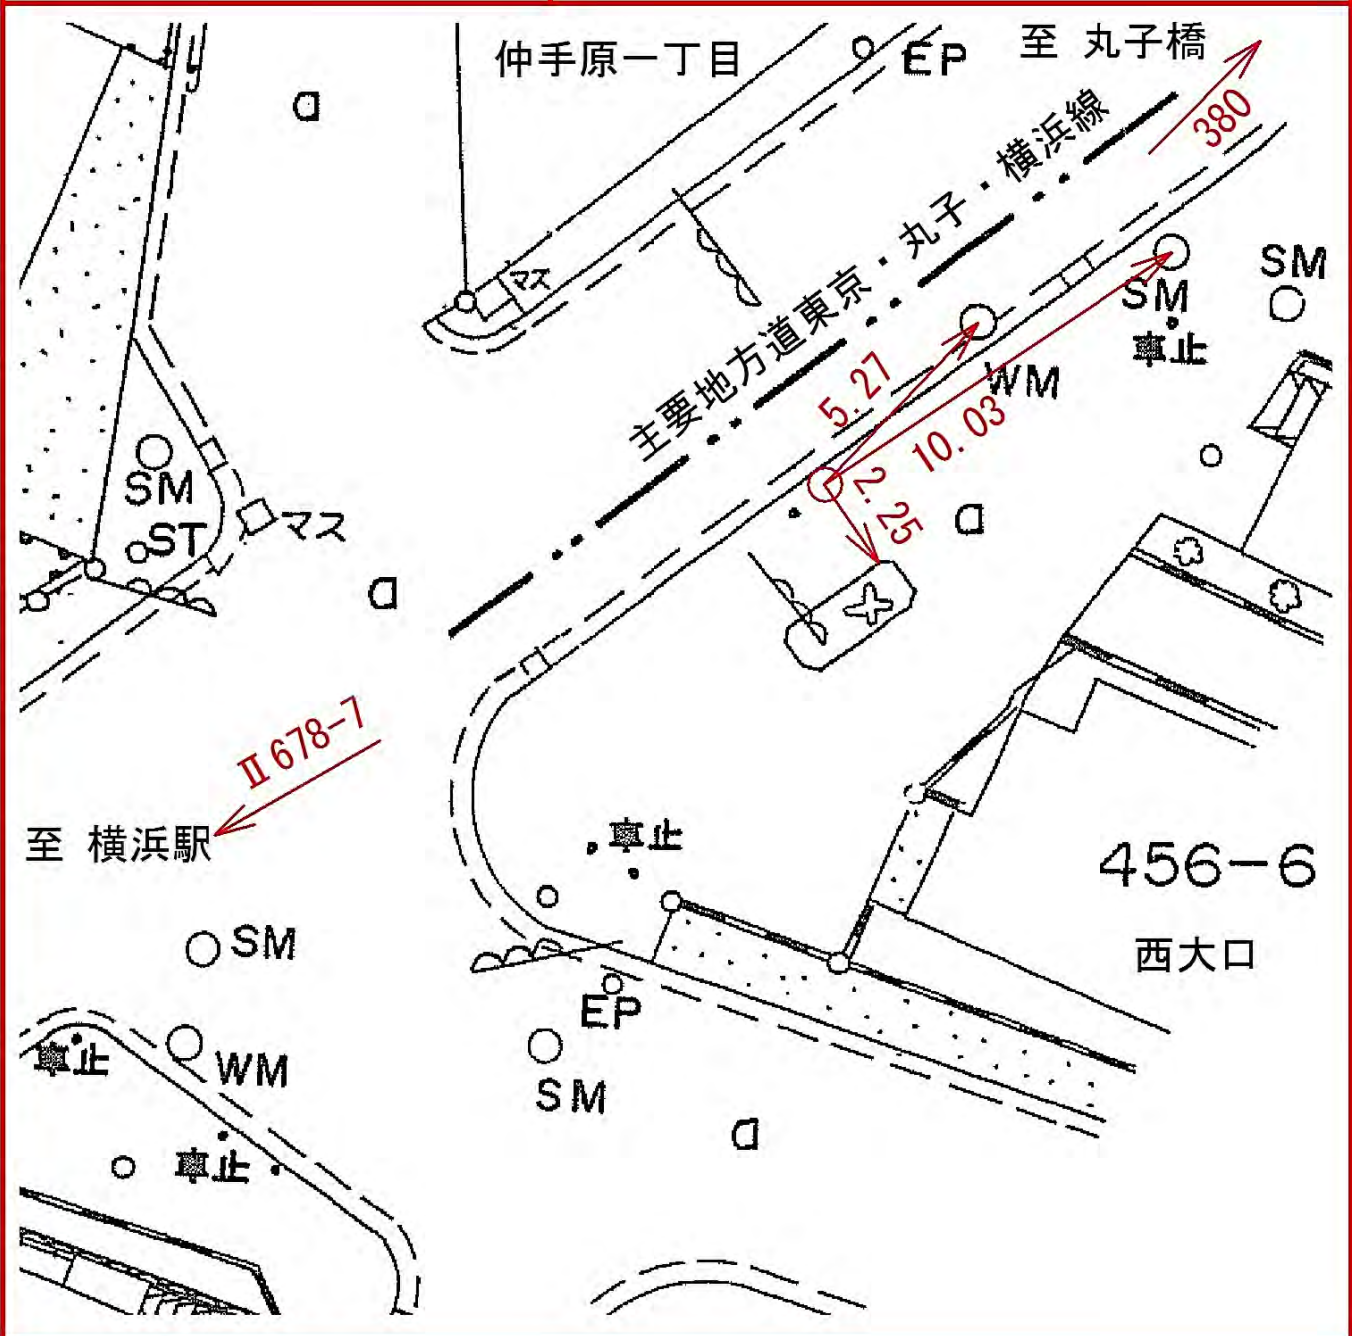



| 線番号 | 点番号 | 標識ノ種類 | 所在地 |
|-----|-----|-------|-----|
|-----|-----|-------|-----|


|       |   |          |                  |
|-------|---|----------|------------------|
| Ⅱ 678 | 7 | 金属標。鋸。木杭 | 港北区仲手原一、四六六、八番地先 |
| 要     | 図 | キザミ      |                  |

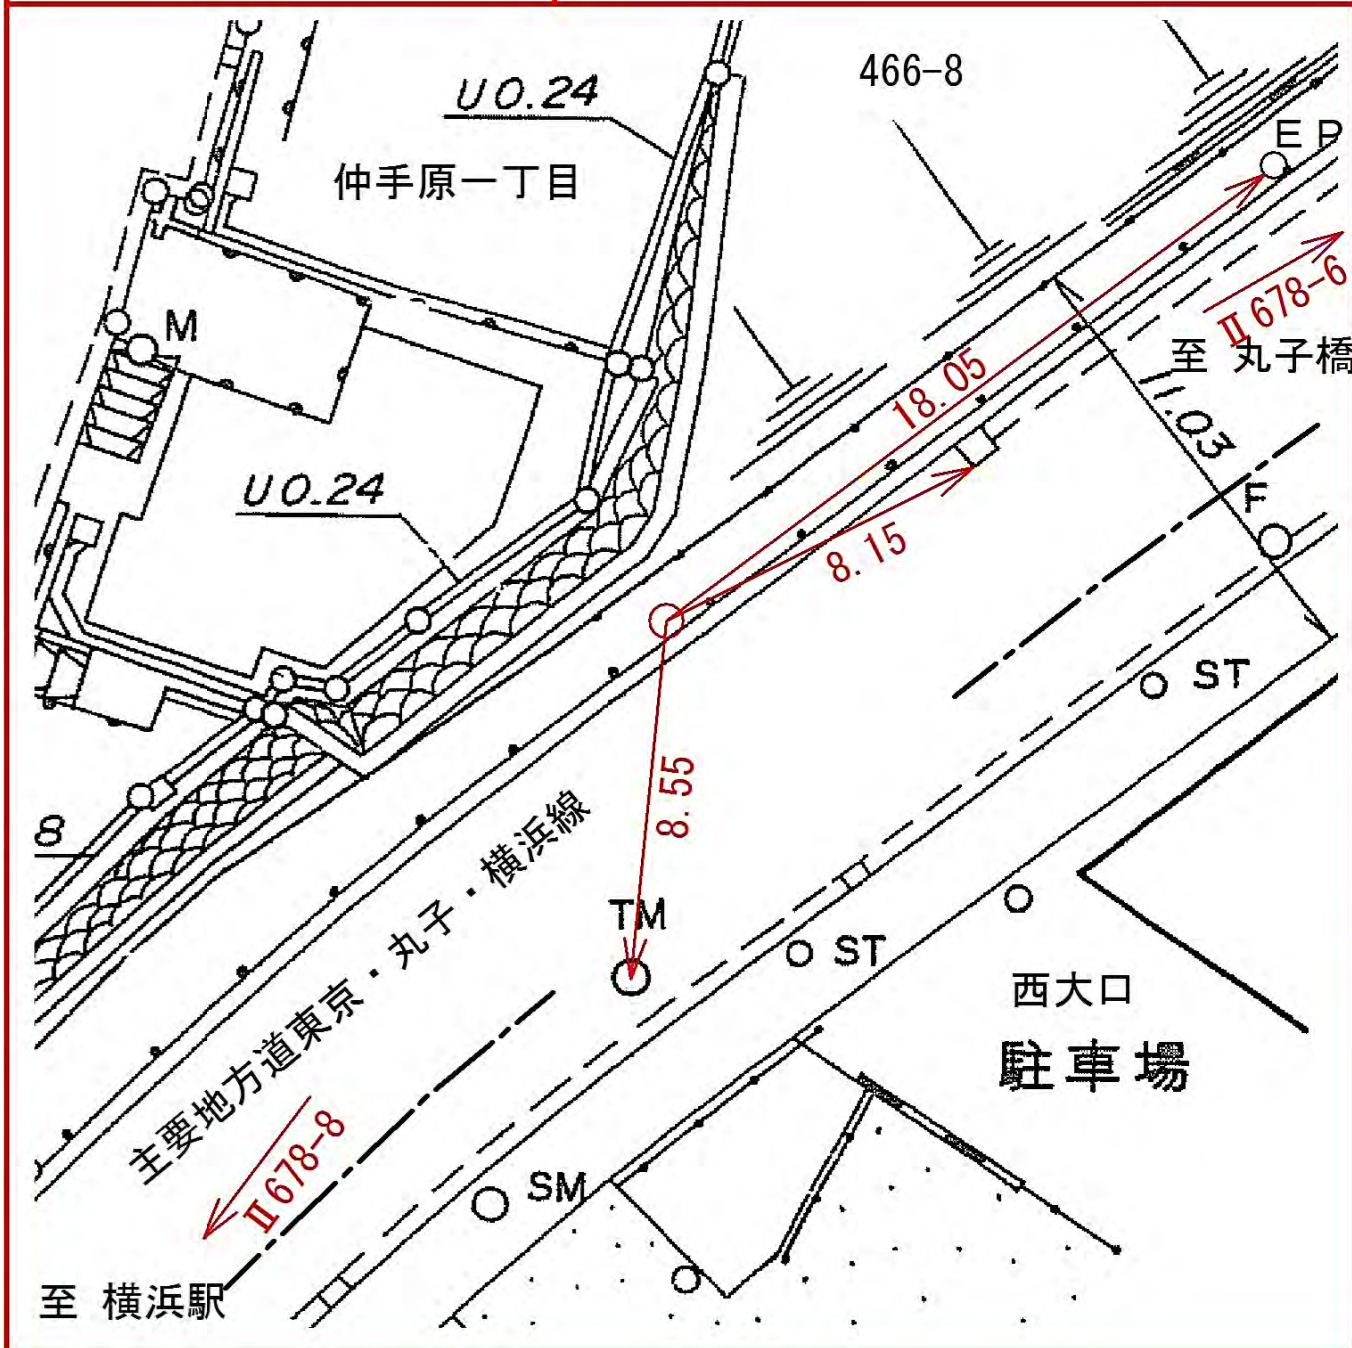



| 線番号 | 点番号 | 標識ノ種類 | 所在地 |
|-----|-----|-------|-----|
|-----|-----|-------|-----|

|       |   |          |                  |
|-------|---|----------|------------------|
| Ⅱ 678 | 8 | 金属標。鋌。木杭 | 港北区仲手原一、四五一、一番地先 |
| 要     | 図 | キザミ      |                  |

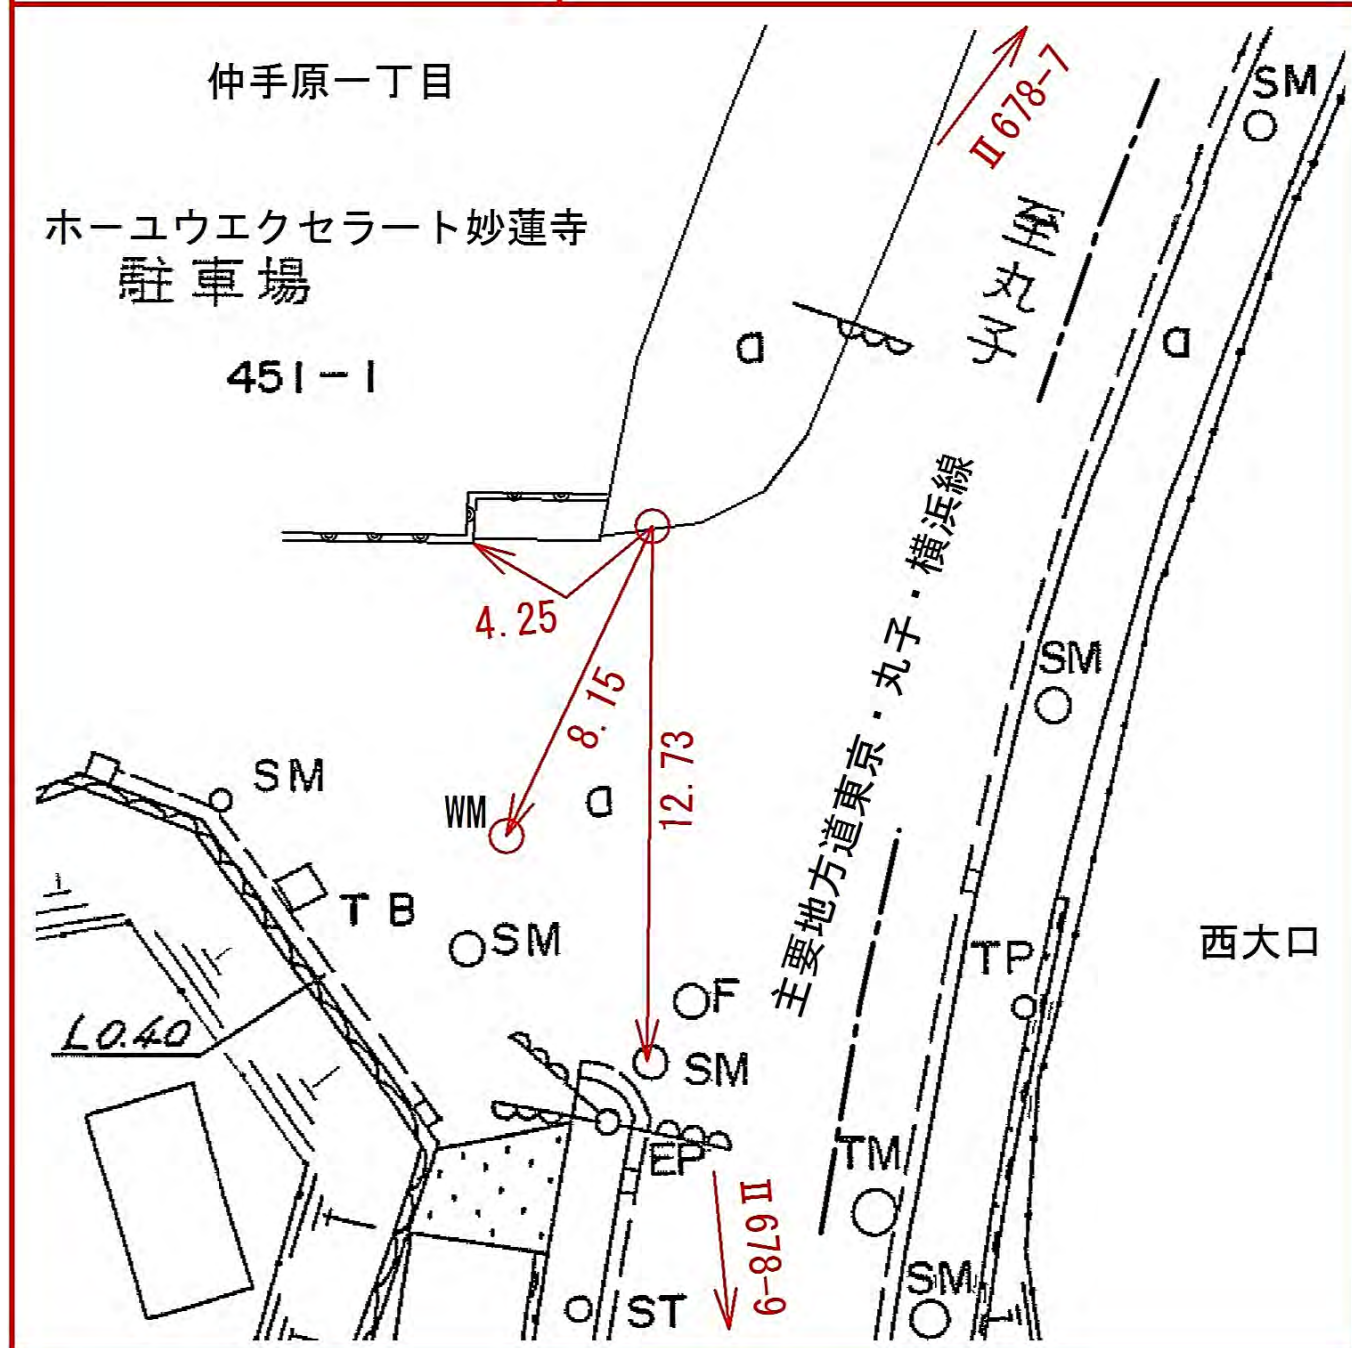

所在地

神奈川県白幡向町、一七六一番地先

標識の種類

金属標。鋌。木杭

点番号


9

線番号

Ⅱ678

キザミ

要図

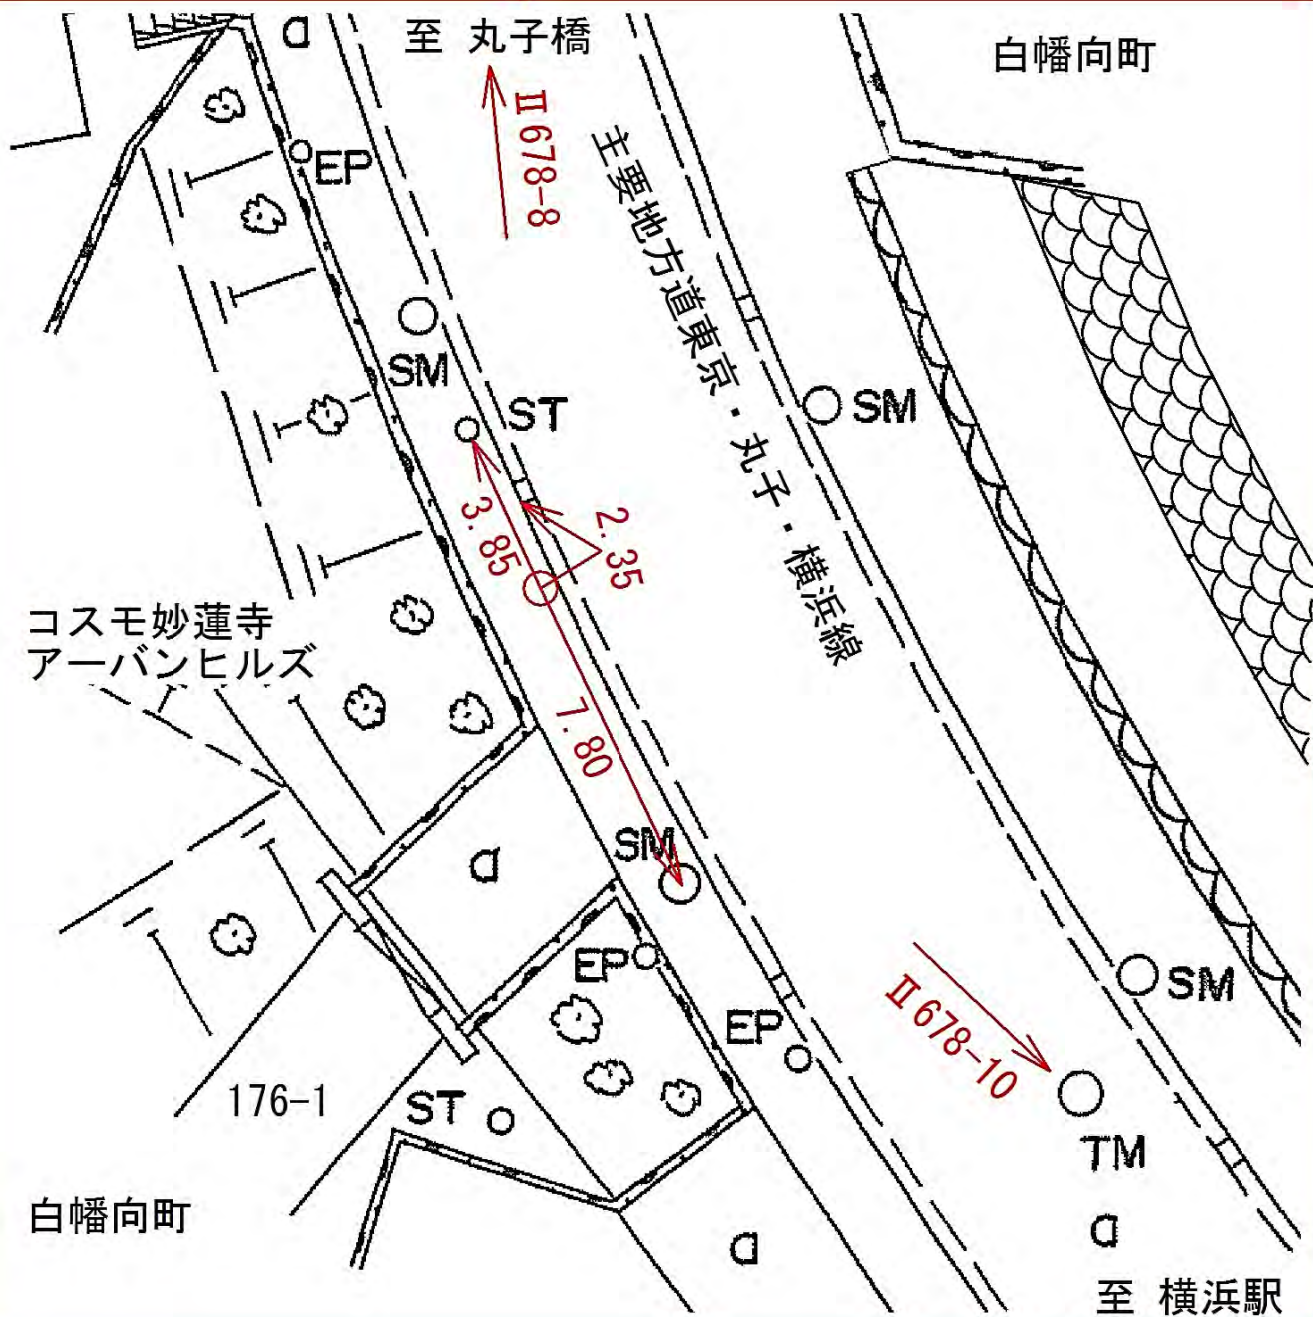



| 線番号   | 点番号 | 標 識 ノ 種 類 | 所在地           |
|-------|-----|-----------|---------------|
| Ⅱ 678 | 11  | 金属標。鋸。木杭  | 神奈川県白幡向町、五番地先 |
| 要 図   |     | キザミ       |               |






| 線番号 | 点番号 | 標識ノ種類 | 所在地 |
|-----|-----|-------|-----|
|-----|-----|-------|-----|

|       |    |          |                |
|-------|----|----------|----------------|
| Ⅱ 678 | 12 | 金属標。鋸。木杭 | 神奈川区白幡向町、三四番地先 |
|-------|----|----------|----------------|


|     |     |
|-----|-----|
| 要 図 | キザミ |
|-----|-----|

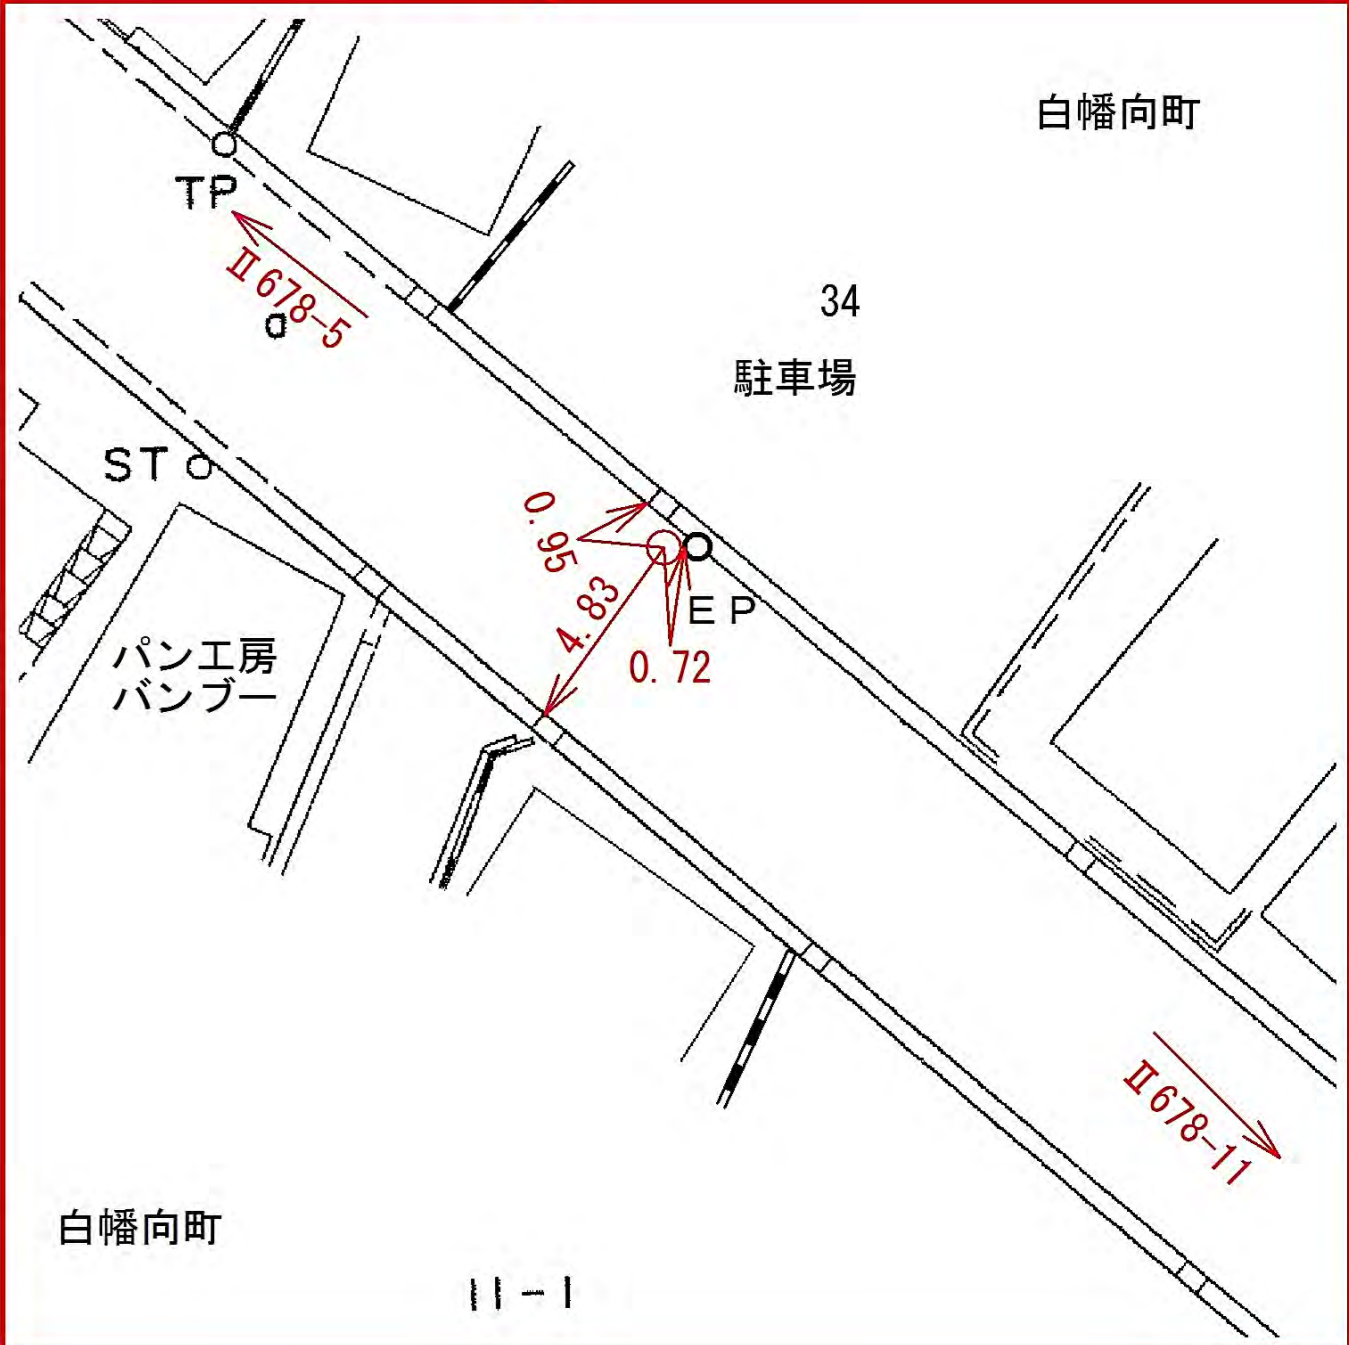

| 線<br>番<br>号 | 点<br>番<br>号 | 標 識 ノ 種 類 | 所<br>在<br>地 |
|-------------|-------------|-----------|-------------|
|-------------|-------------|-----------|-------------|

|       |    |          |              |
|-------|----|----------|--------------|
| Ⅱ 678 | 13 | 金属標。鋸。木杭 | 神奈川県白楽、八二番地先 |
|-------|----|----------|--------------|

|     |     |
|-----|-----|
| 要 図 | キザミ |
|-----|-----|

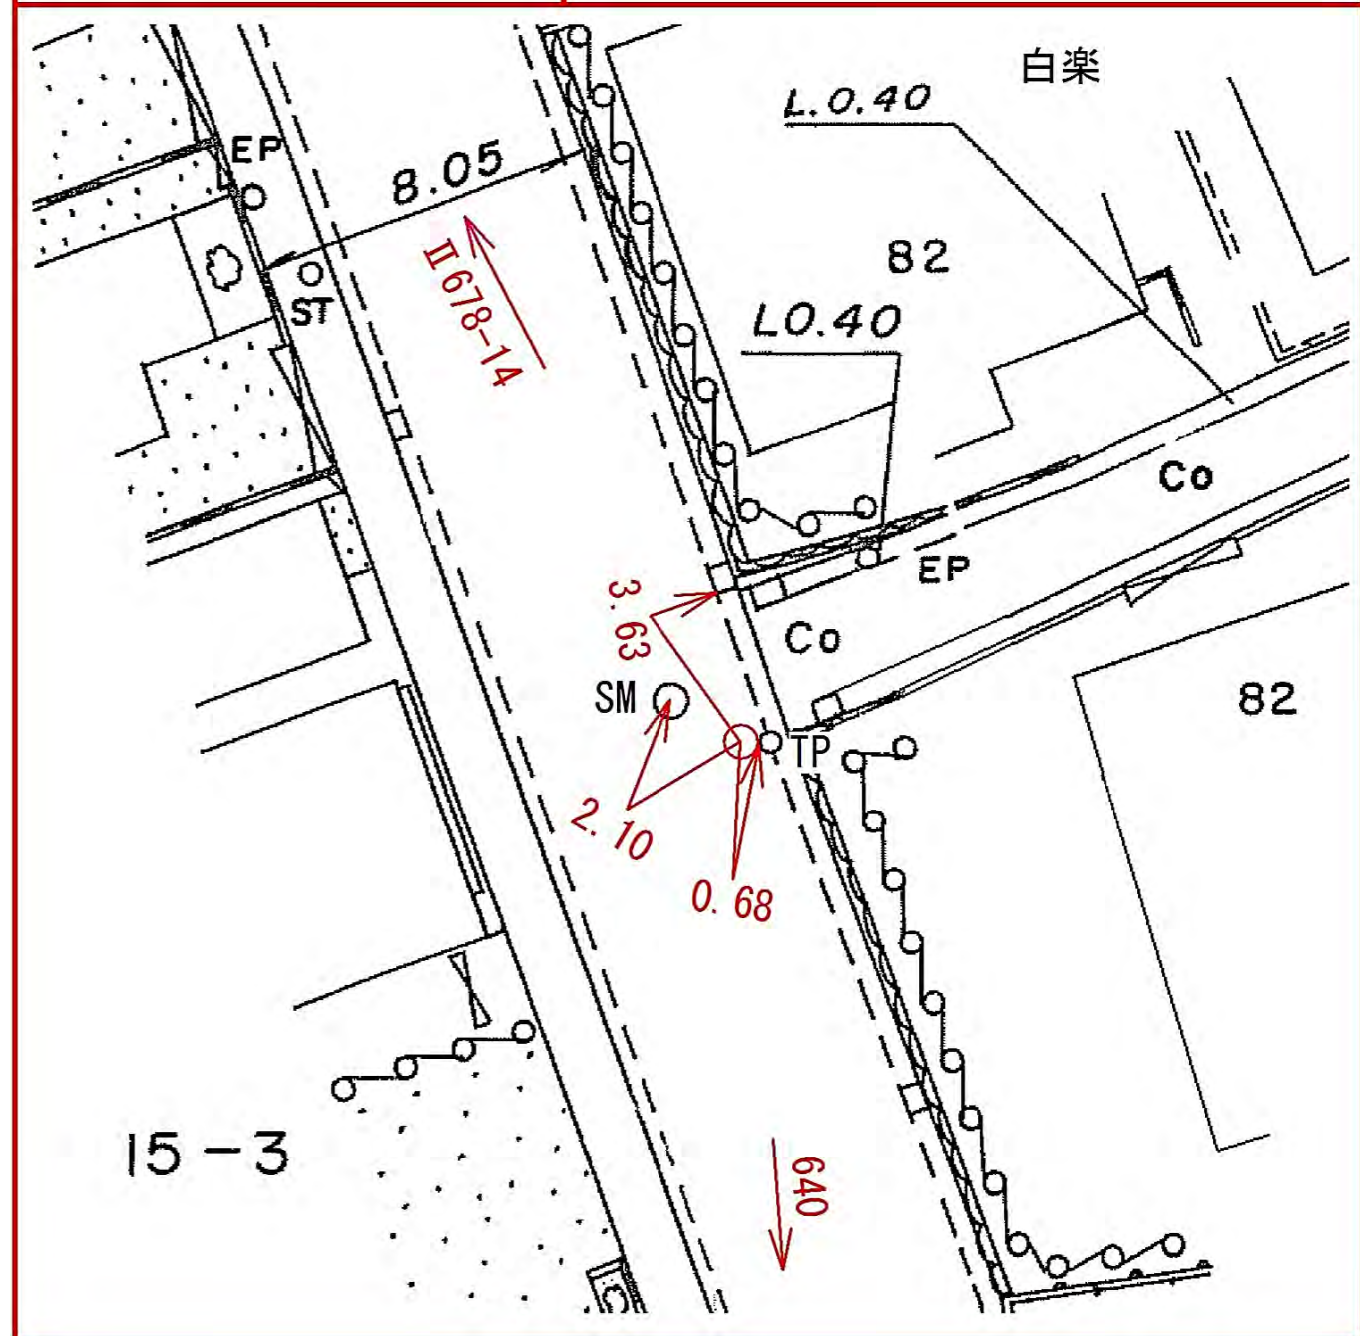




| 線<br>番<br>号 | 点<br>番<br>号 | 標 識 ノ 種 類 | 所 在 地 |
|-------------|-------------|-----------|-------|
|-------------|-------------|-----------|-------|

|       |    |          |                 |
|-------|----|----------|-----------------|
| Ⅱ 678 | 14 | 金属標。鋌。木杭 | 神奈川区白楽、一五、一七番地先 |
|-------|----|----------|-----------------|


|     |     |  |
|-----|-----|--|
| 要 図 | キザミ |  |
|-----|-----|--|

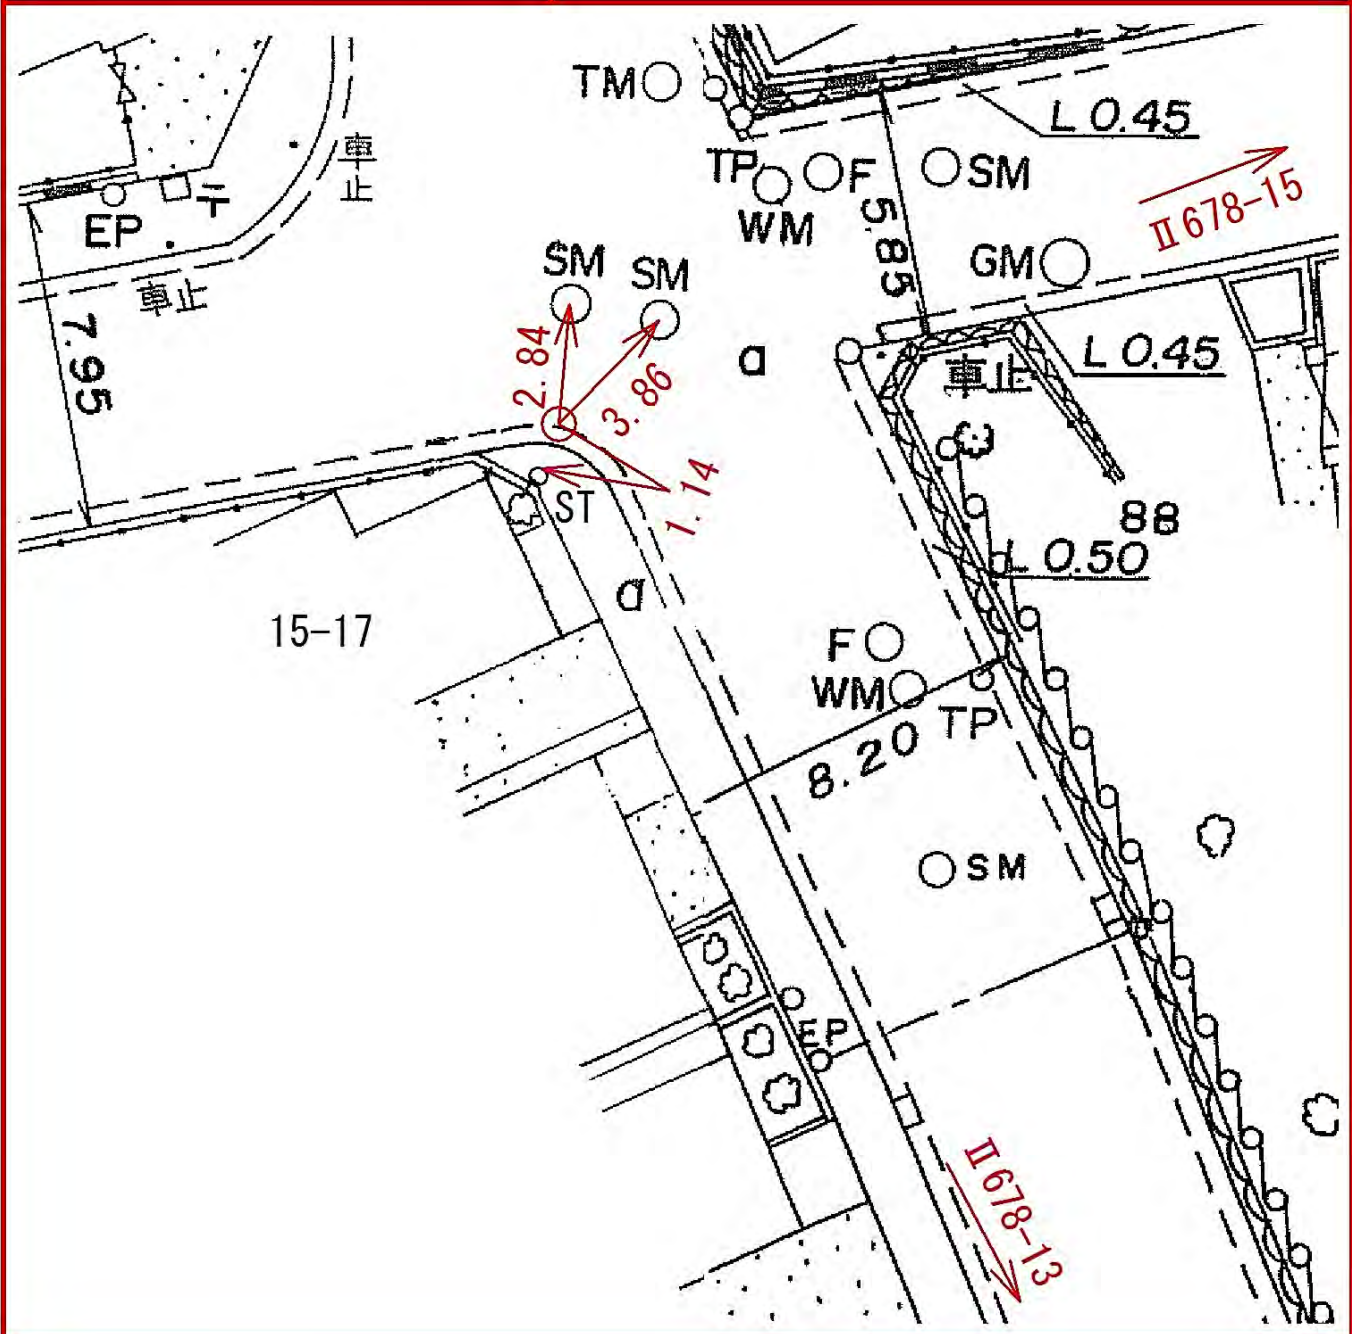



| 線番号 | 点番号 | 標 識 ノ 種 類 | 所在地 |
|-----|-----|-----------|-----|
|-----|-----|-----------|-----|

|       |    |                         |                   |
|-------|----|-------------------------|-------------------|
| Ⅱ 678 | 15 | <div>金属標</div> ○ 鋳 ○ 木杭 | 神奈川県白幡上町、二七八、六番地先 |
| 要 図   |    | キザミ                     |                   |

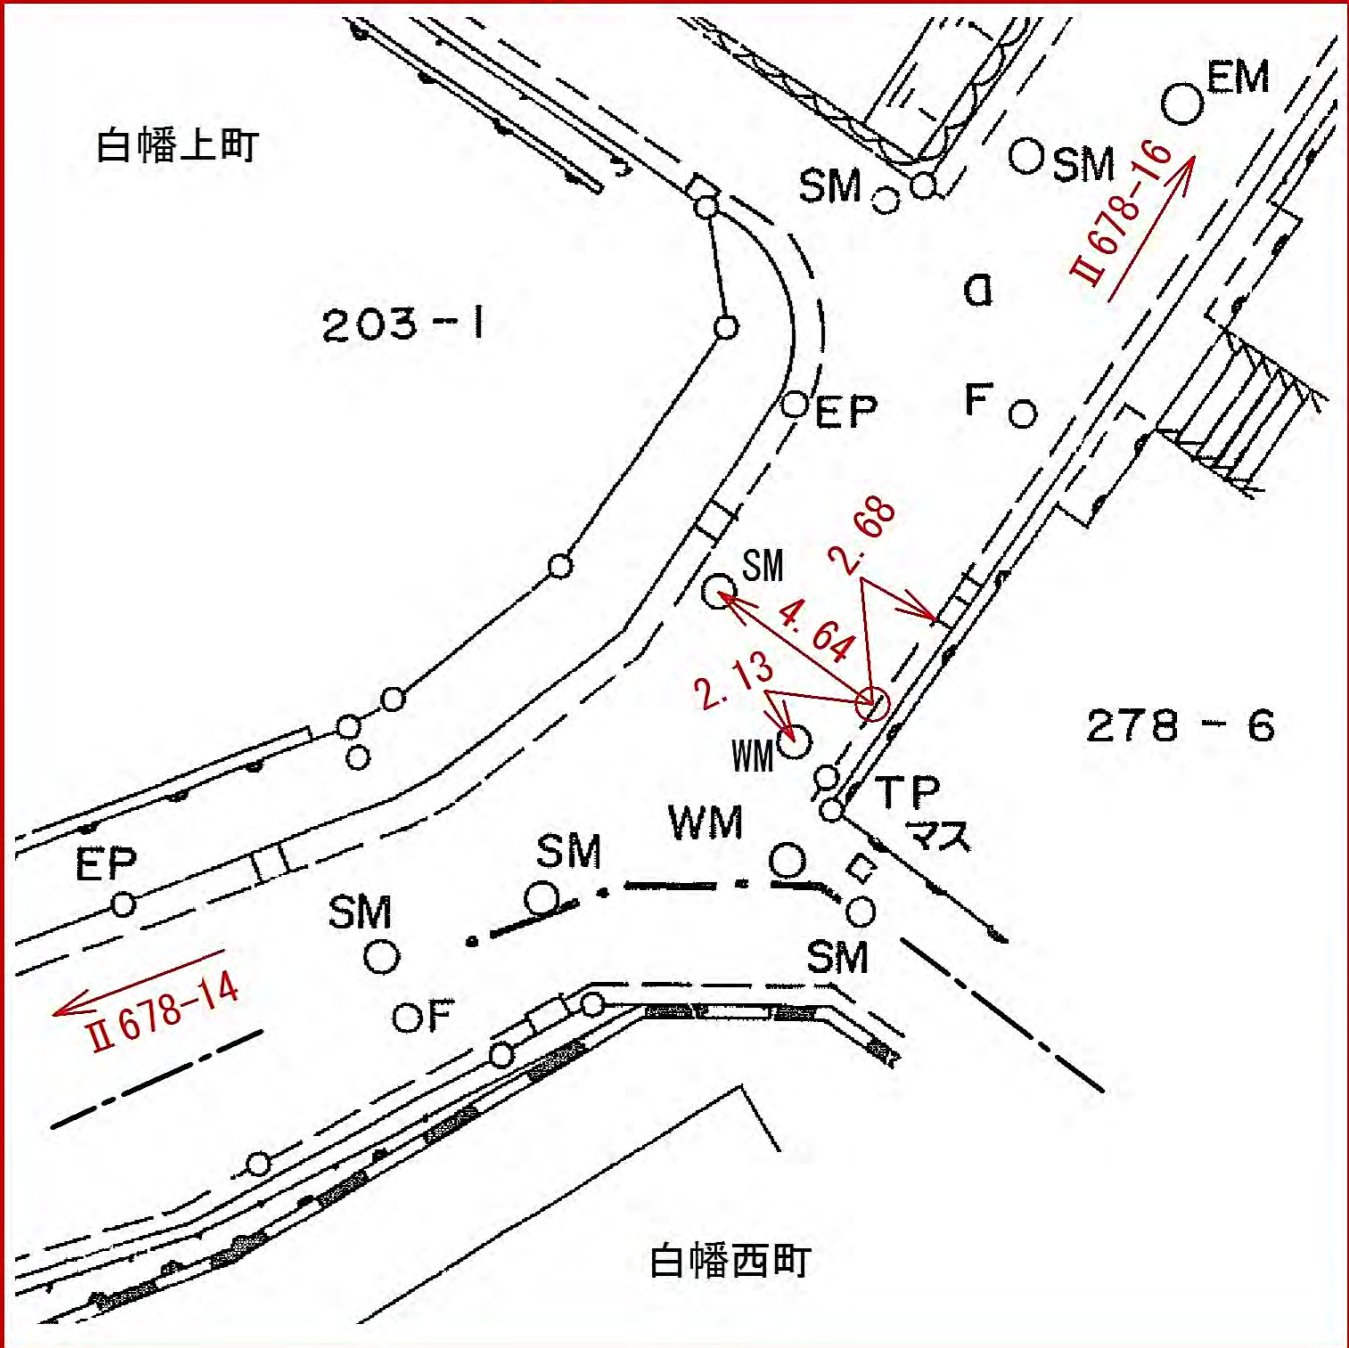






| 所在地 | 標 識 ノ 種 類 | 点<br>番<br>号 | 線<br>番<br>号 |
|-----|-----------|-------------|-------------|
|-----|-----------|-------------|-------------|


|                 |          |    |      |
|-----------------|----------|----|------|
| 神奈川区白幡上町、八六一番地先 | 金属標。鋏。木杭 | 17 | Ⅱ678 |
|-----------------|----------|----|------|

|  |     |   |   |
|--|-----|---|---|
|  | キザミ | 図 | 要 |
|--|-----|---|---|

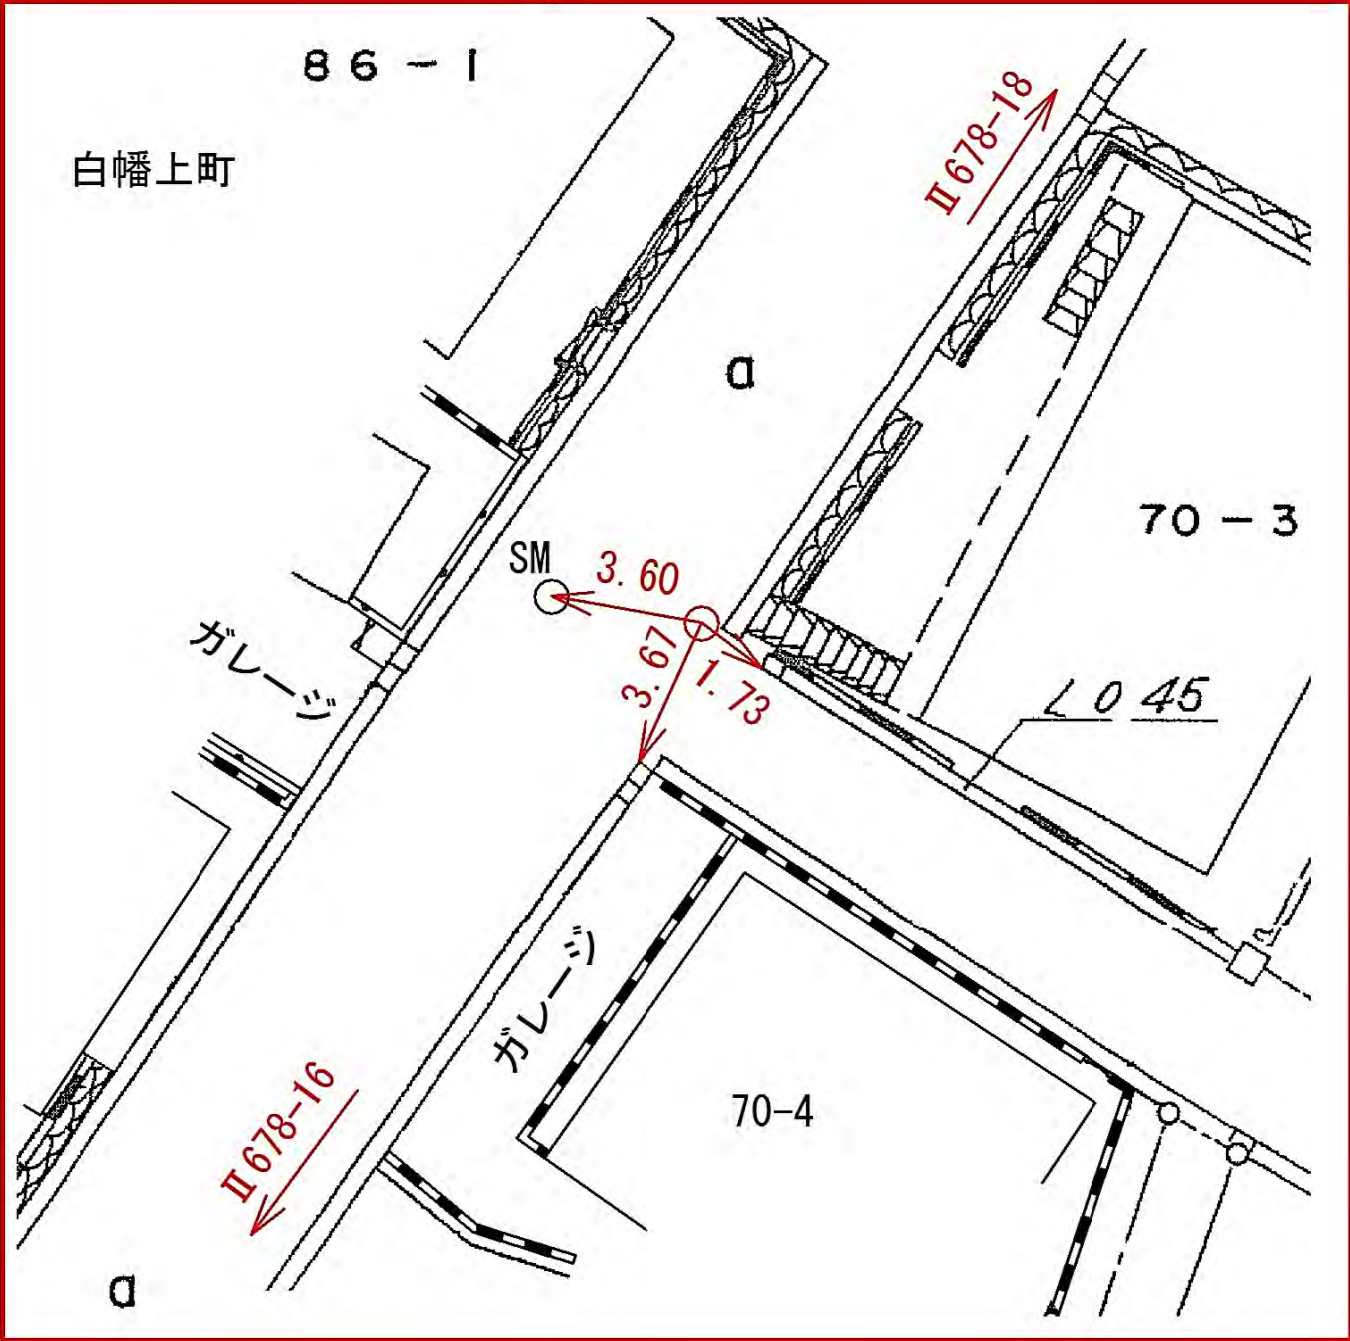

神奈川区白幡上町、八六一番地先

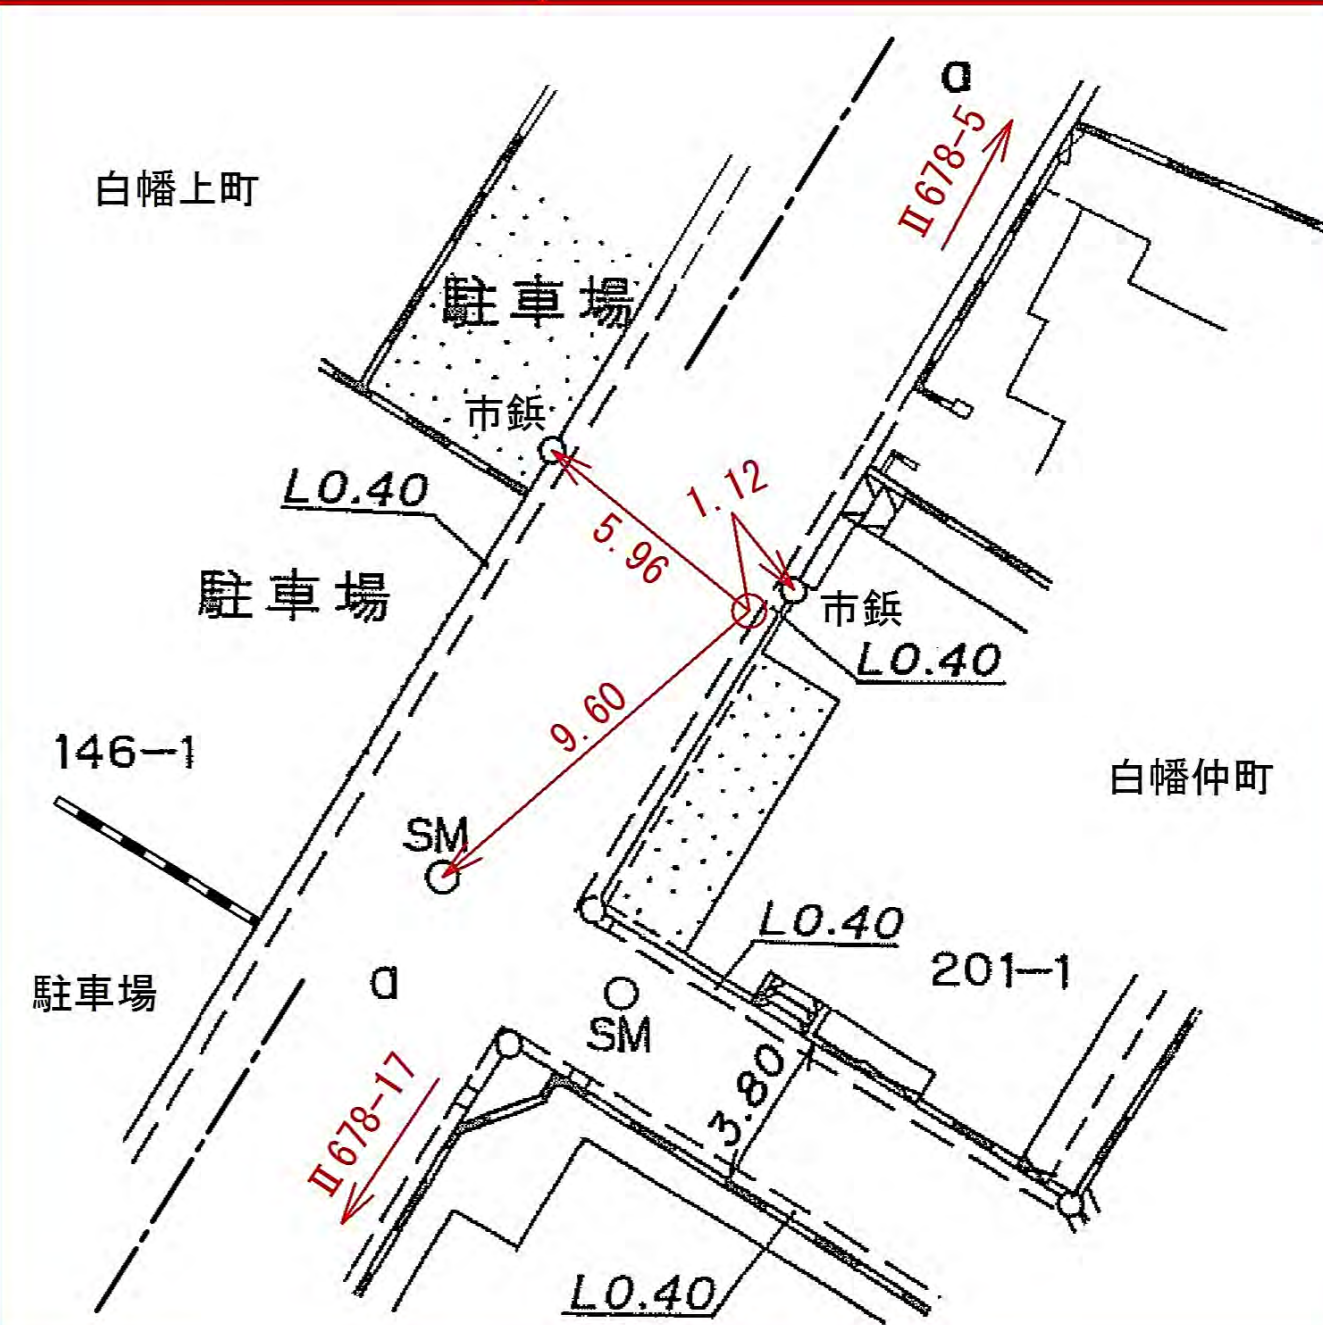


| 所在地                                                                                | 神奈川区白幡仲町、二〇一 一番地先 |     |  |
|------------------------------------------------------------------------------------|-------------------|-----|--|
| 標 識 ノ 種 類                                                                          | 金属標。鋏。木杭          |     |  |
| 点番号                                                                                | 18                | 要 図 |  |
| 線番号                                                                                | Ⅱ 678             | キザミ |  |
|  |                   |     |  |

| 線<br>番<br>号 | 点<br>番<br>号 | 標 識 ノ 種 類 | 所 在 地 |
|-------------|-------------|-----------|-------|
|-------------|-------------|-----------|-------|

|       |   |          |
|-------|---|----------|
| Ⅱ 679 | 2 | 金属標。鋏。木杭 |
|-------|---|----------|


|     |     |
|-----|-----|
| 要 図 | キザミ |
|-----|-----|

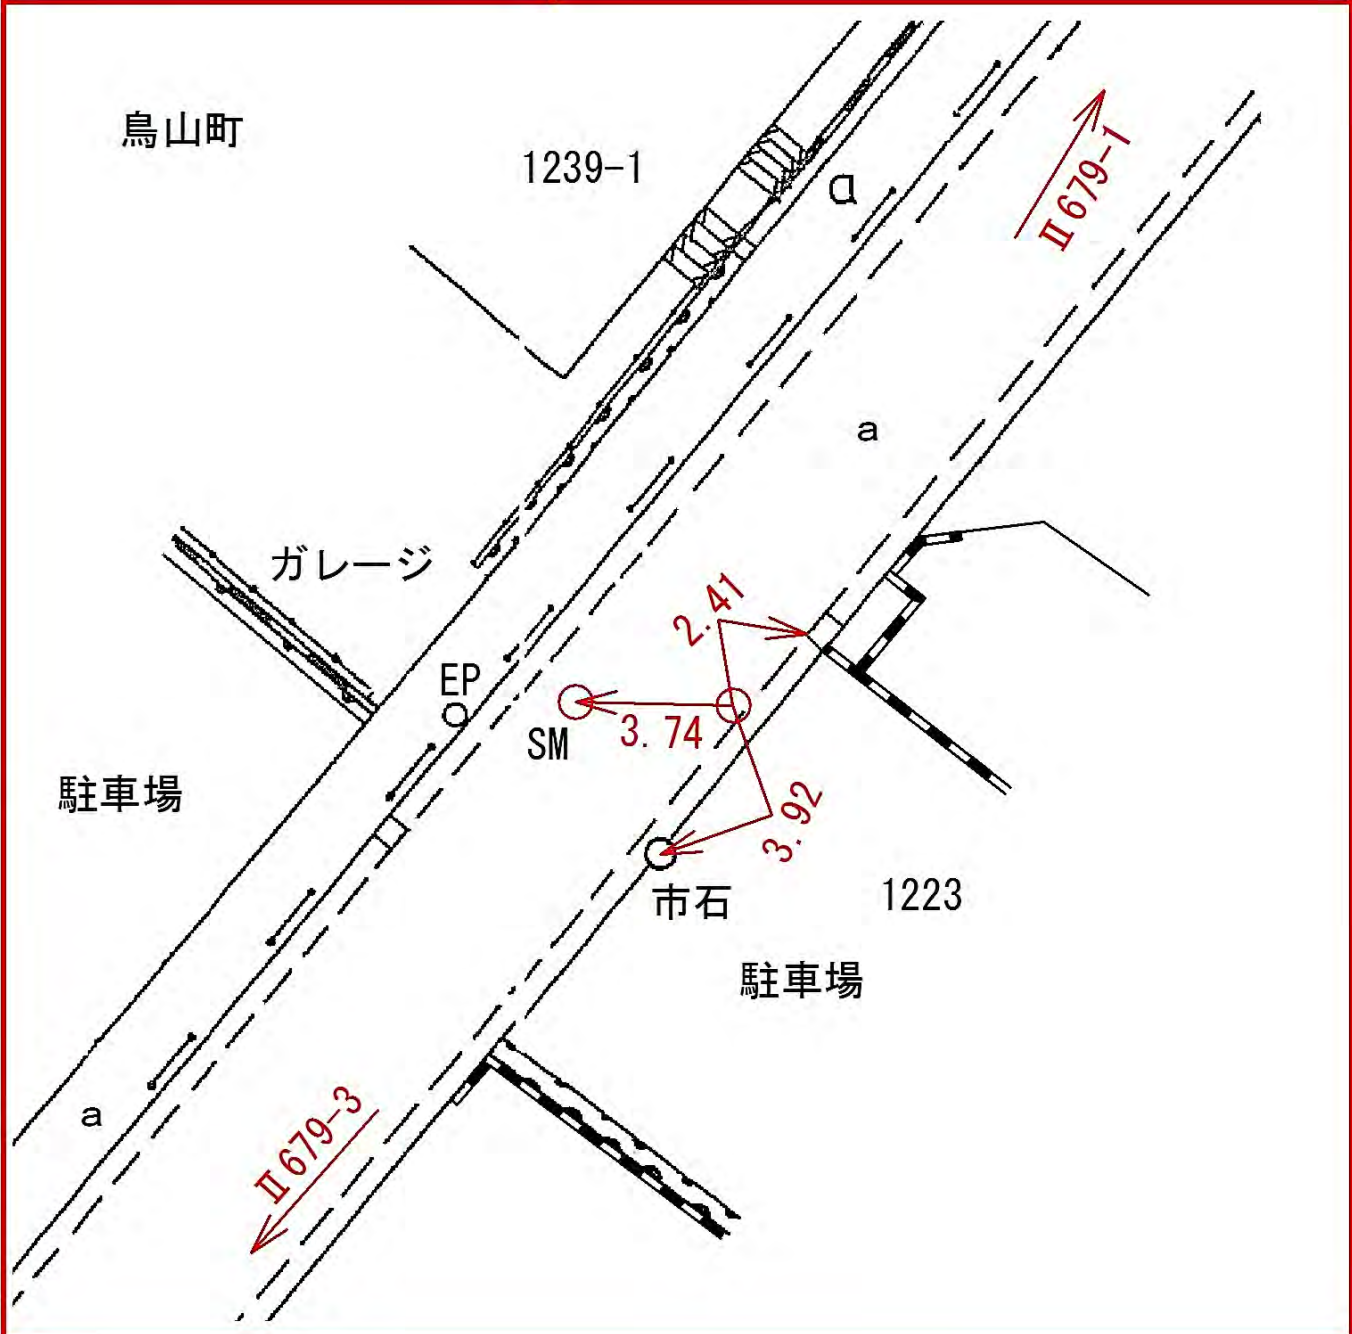



| 線番号 | 点番号 | 標識ノ種類 | 所在地 |
|-----|-----|-------|-----|
|-----|-----|-------|-----|


|       |   |          |                |
|-------|---|----------|----------------|
| Ⅱ 679 | 3 | 金属標。鋏。木杭 | 港北区鳥山町、一二六三番地先 |
| 要     | 図 | キザミ      |                |

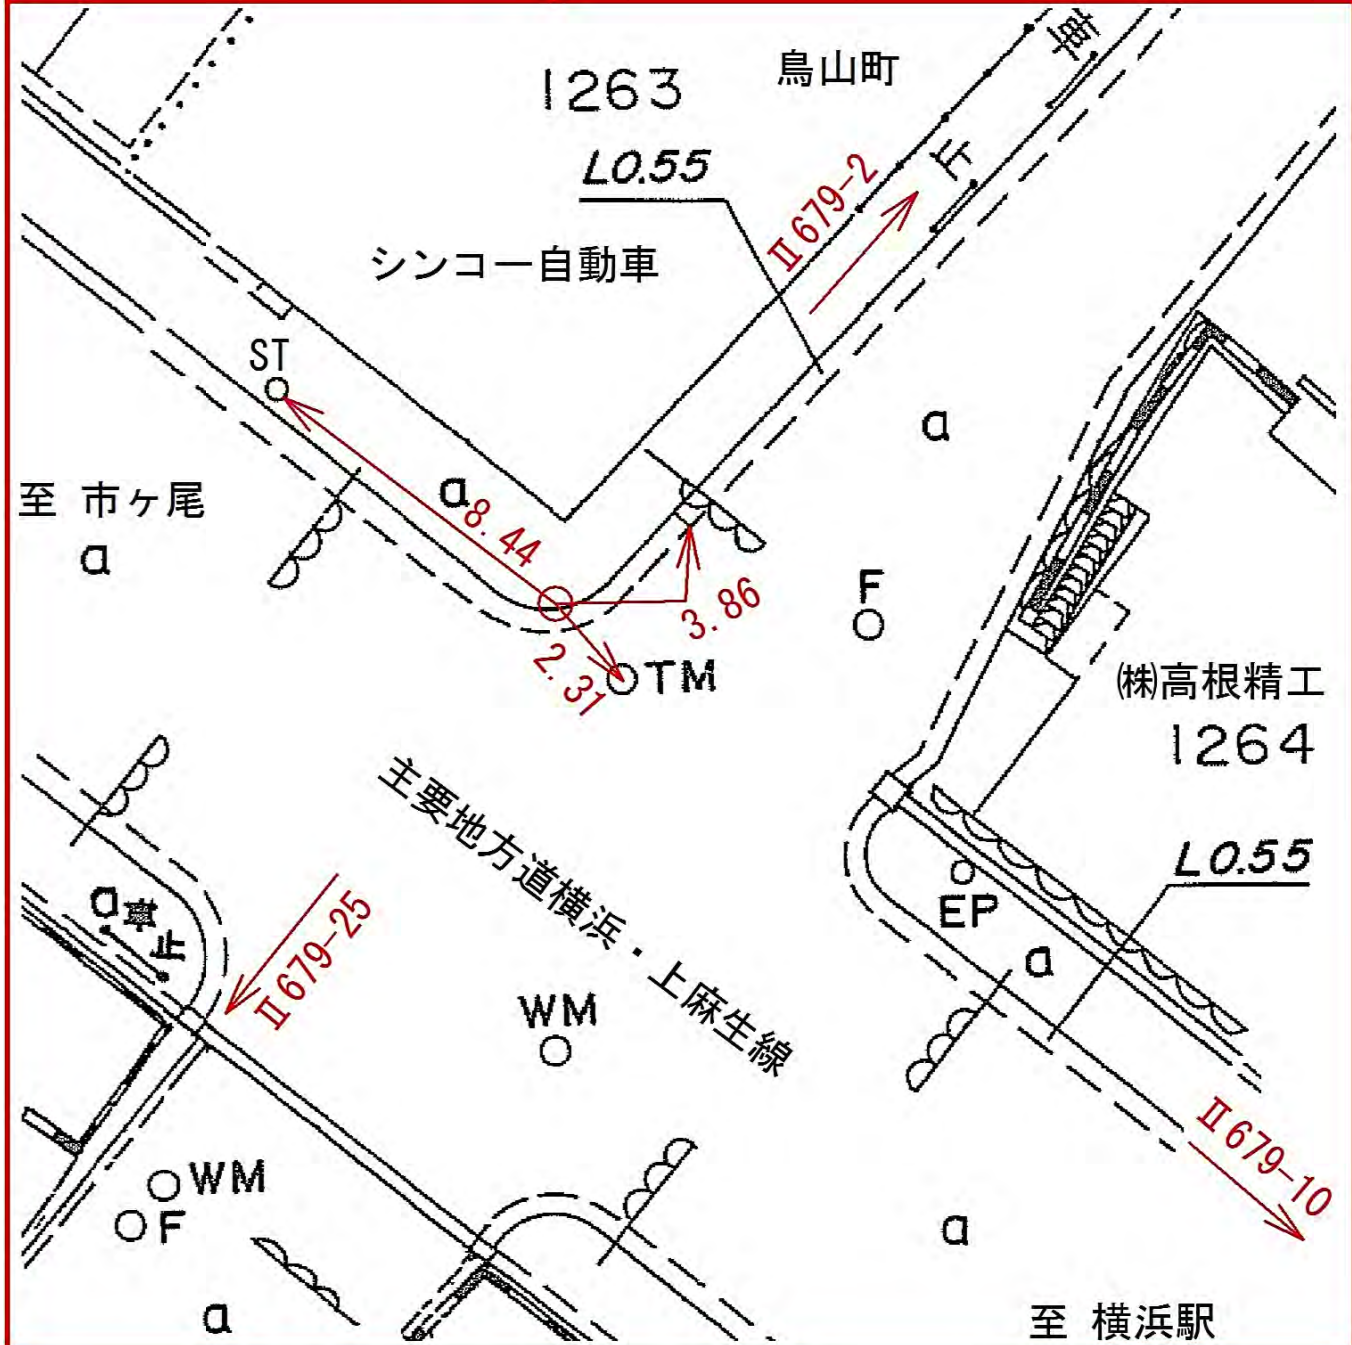



| 線<br>番<br>号 | 点<br>番<br>号 | 標 識 ノ 種 類 | 所 在 地 |
|-------------|-------------|-----------|-------|
|-------------|-------------|-----------|-------|


|       |   |                                                 |               |
|-------|---|-------------------------------------------------|---------------|
| Ⅱ 679 | 4 | <div> <div>金属標</div> <div>○ 鋌 ○ 木杭</div> </div> | 港北区新横浜一、一二番地先 |
| 要 図   |   | キザミ                                             |               |

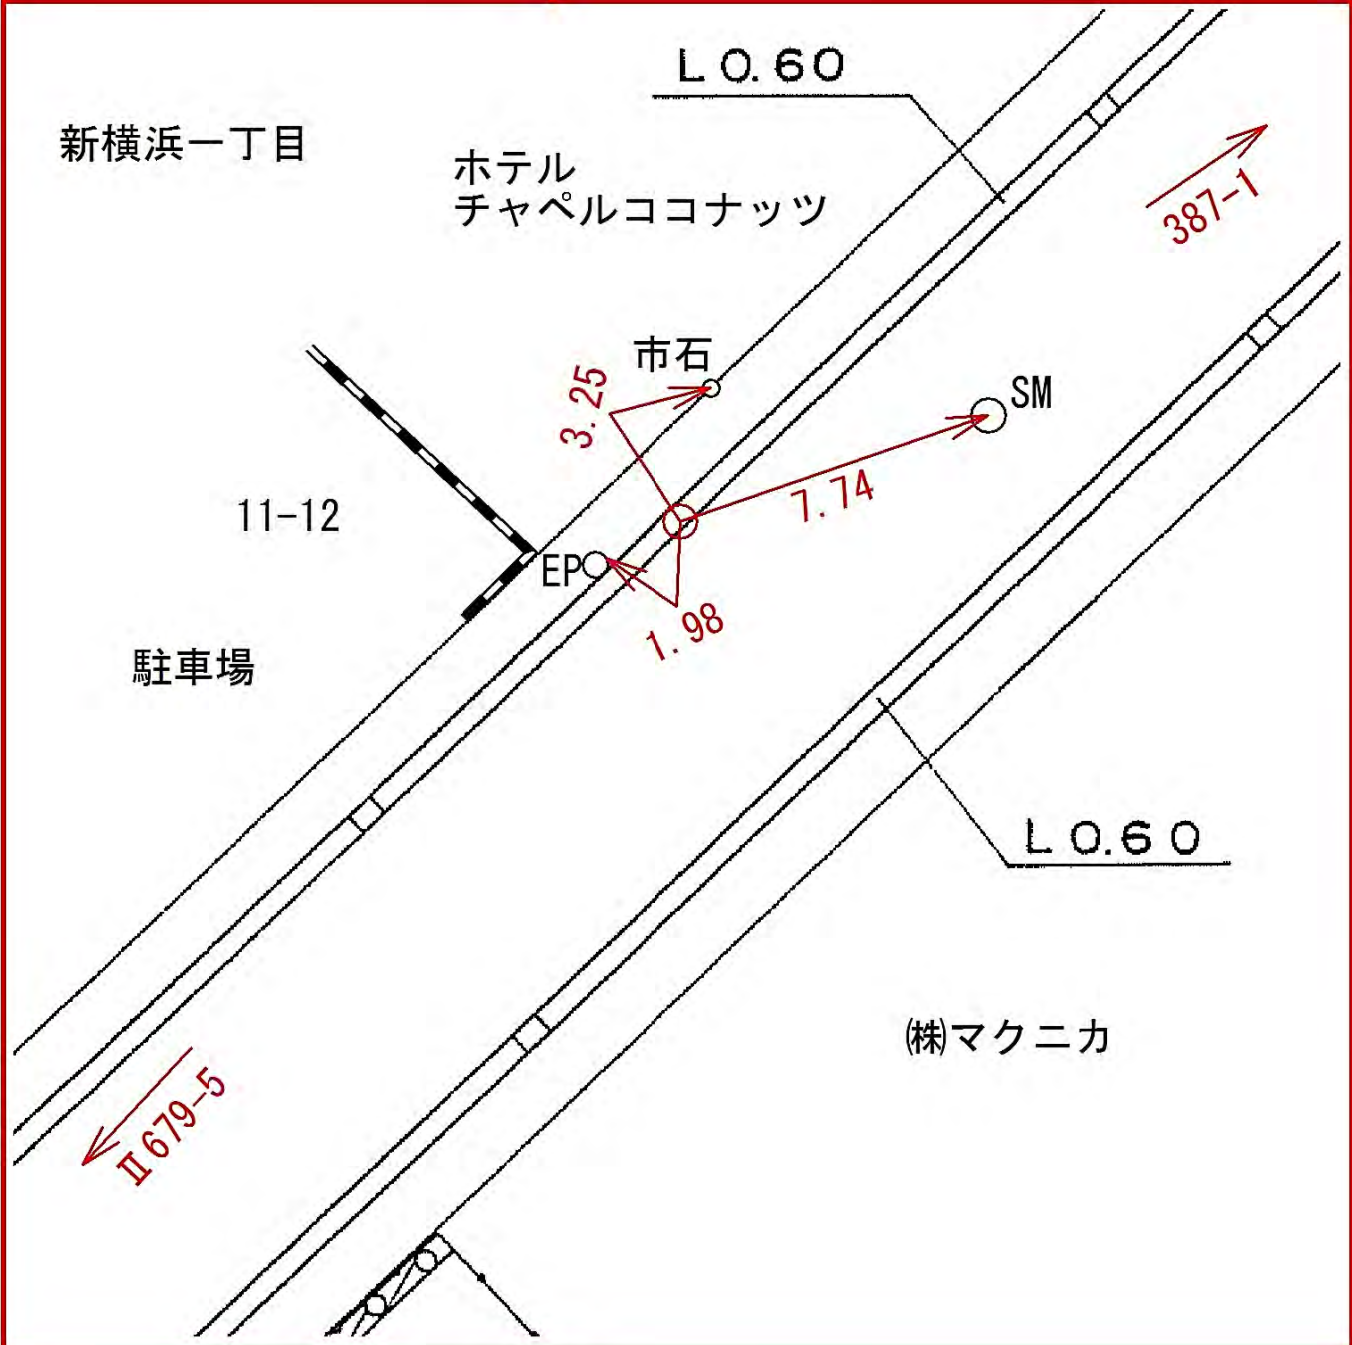

| 線<br>番<br>号 | 点<br>番<br>号 | 標 識 ノ 種 類 | 所<br>在<br>地 |
|-------------|-------------|-----------|-------------|
|-------------|-------------|-----------|-------------|

|       |   |          |    |
|-------|---|----------|----|
| Ⅱ 679 | 5 | 金属標。鋏。木杭 | 港北 |
|-------|---|----------|----|

|     |     |
|-----|-----|
| 要 図 | キザミ |
|-----|-----|

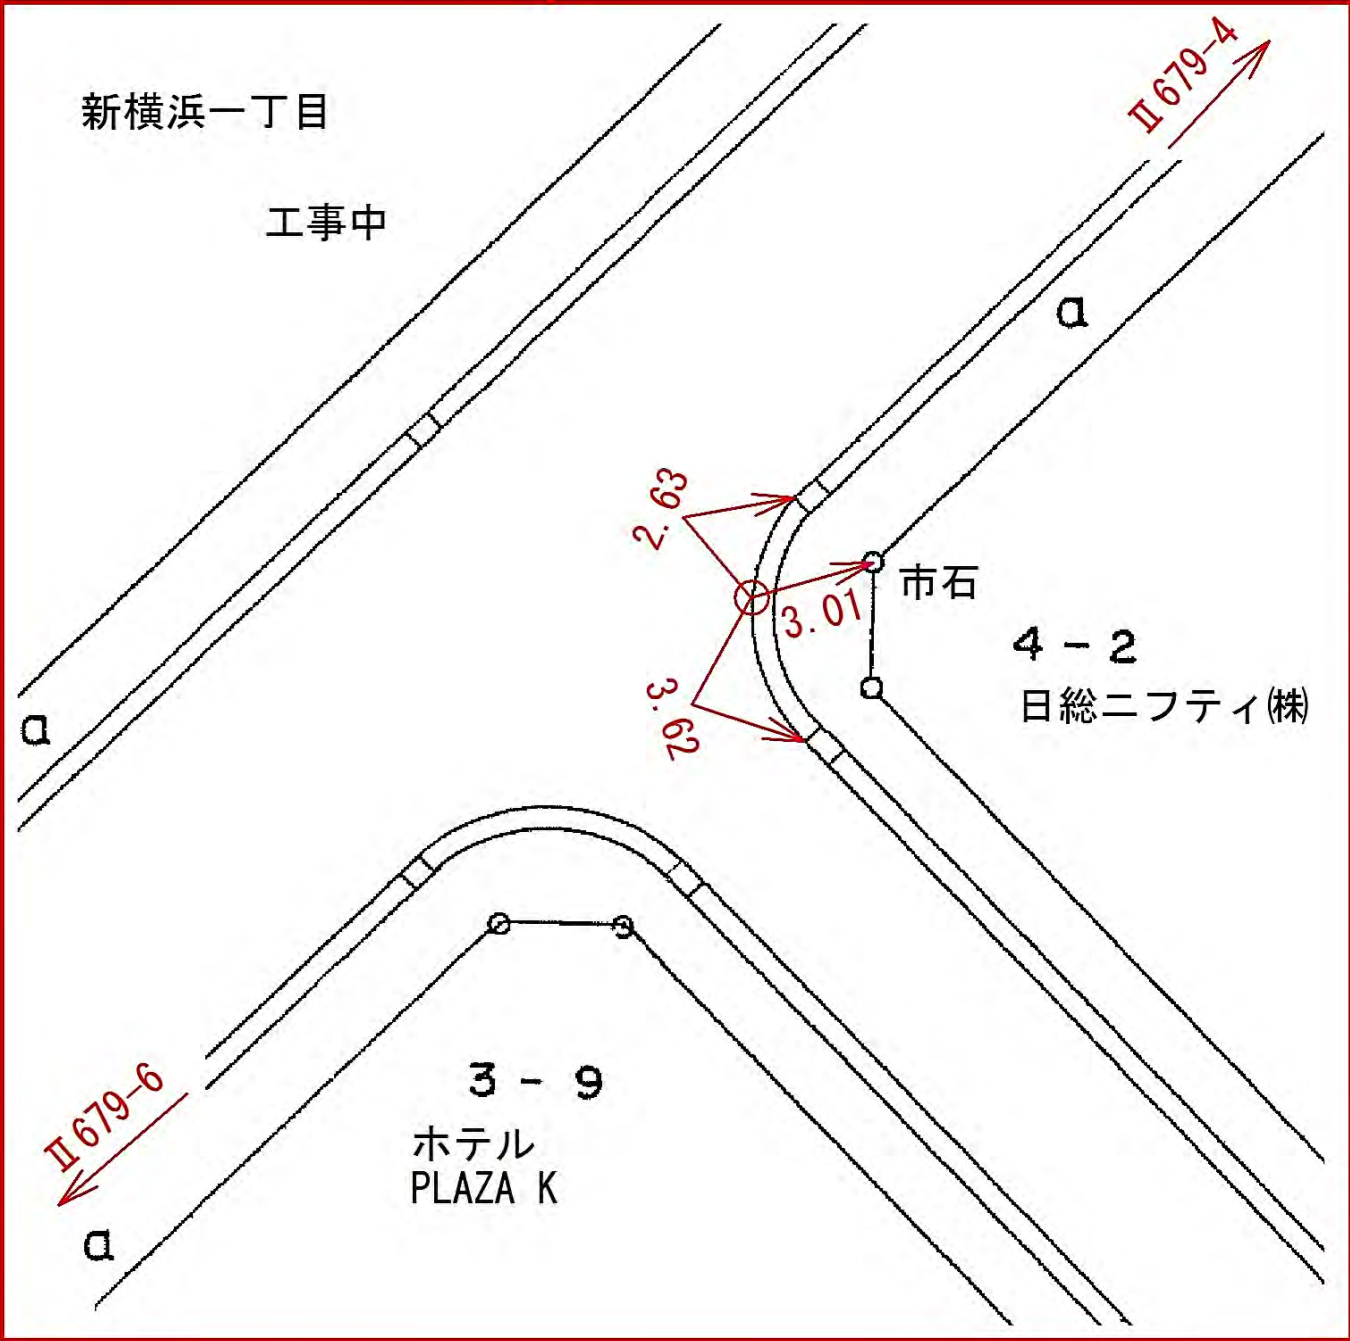




| 線<br>番<br>号 | 点<br>番<br>号 | 標 識 ノ 種 類 | 所 在 地            |
|-------------|-------------|-----------|------------------|
| Ⅱ 679       | 6           | 金属標。鋌。木杭  | 港北区新横浜一、一四、一二番地先 |
| 要 図         |             | キザミ       |                  |
|             |             |           |                  |




| 線番号 | 点番号 | 標 識 ノ 種 類 | 所在地 |
|-----|-----|-----------|-----|
|-----|-----|-----------|-----|

|       |   |                                                             |                 |
|-------|---|-------------------------------------------------------------|-----------------|
| Ⅱ 679 | 7 | <div> <div>金属標</div> <div>。 鋳 。</div> <div>木 杭</div> </div> | 港北区新横浜一、一六―三番地先 |
| 要 図   |   | キザミ                                                         |                 |

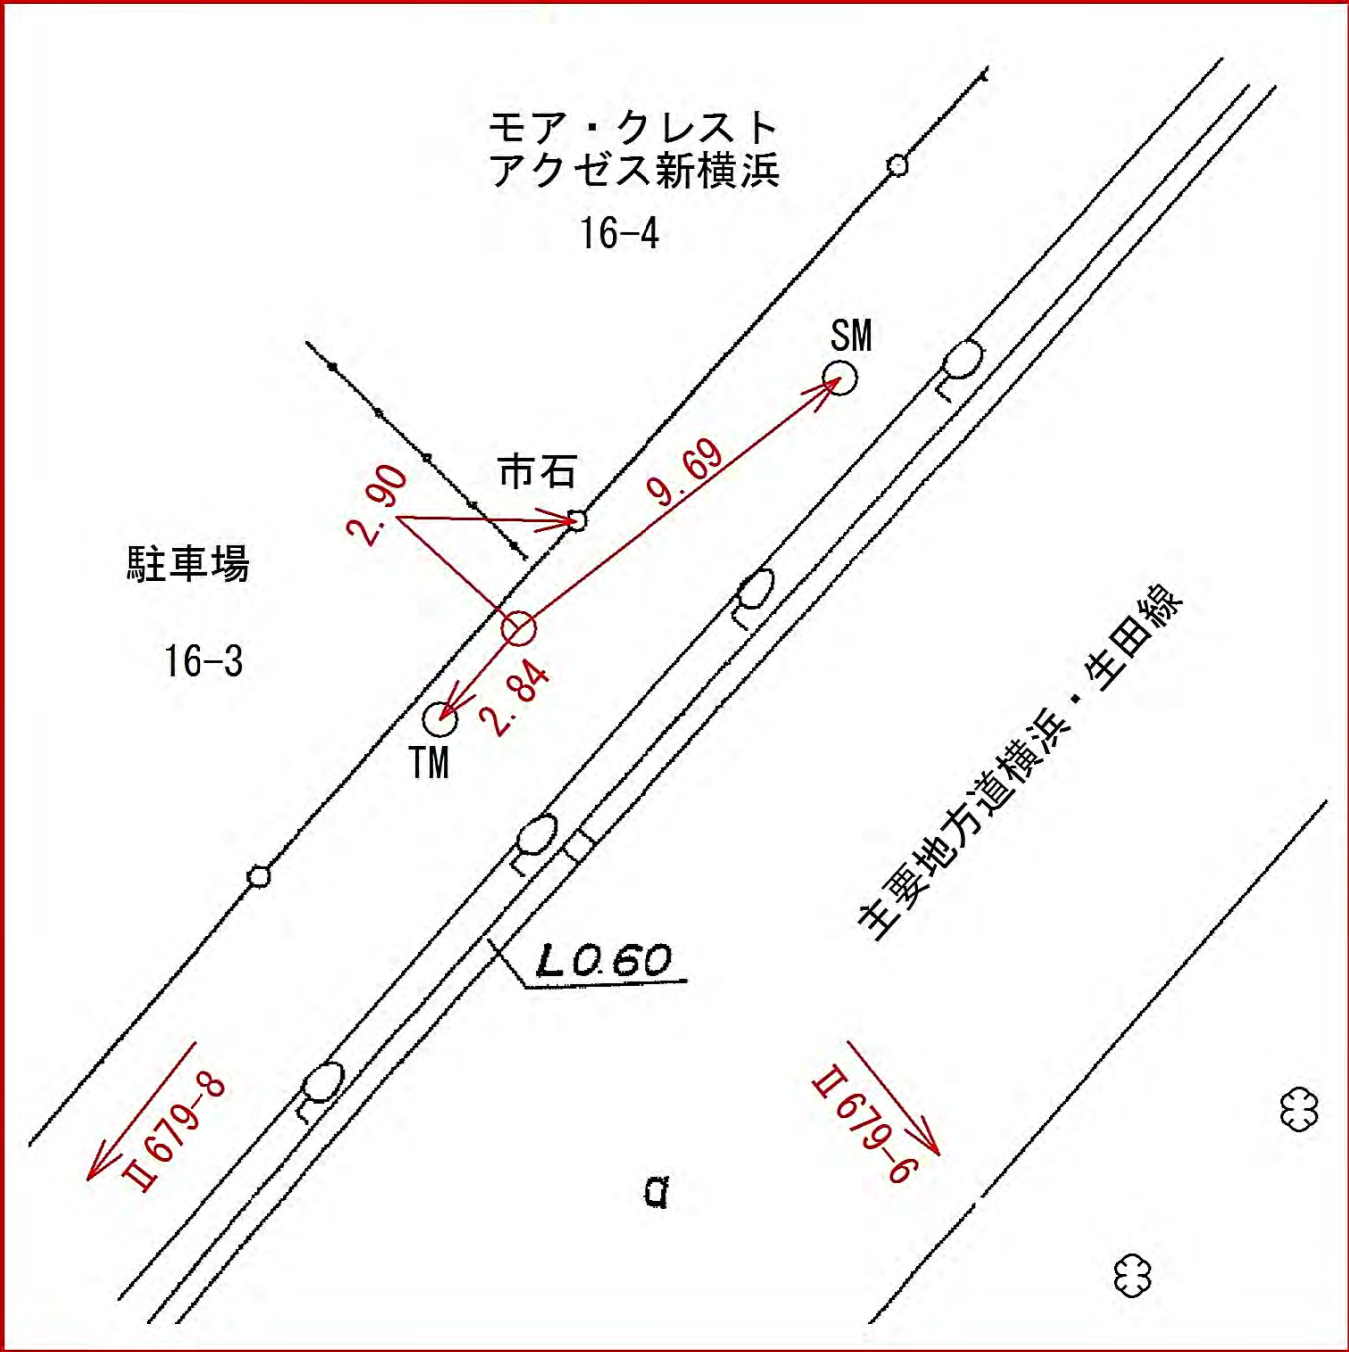

| 所在地 | 標 識 ノ 種 類 | 点<br>番<br>号 | 線<br>番<br>号 |
|-----|-----------|-------------|-------------|
|-----|-----------|-------------|-------------|

|                 |          |   |       |
|-----------------|----------|---|-------|
| 港北区新横浜一、一五、六番地先 | 金属標。鋌。木杭 | 8 | Ⅱ 679 |
|                 | キザミ      | 図 | 要     |

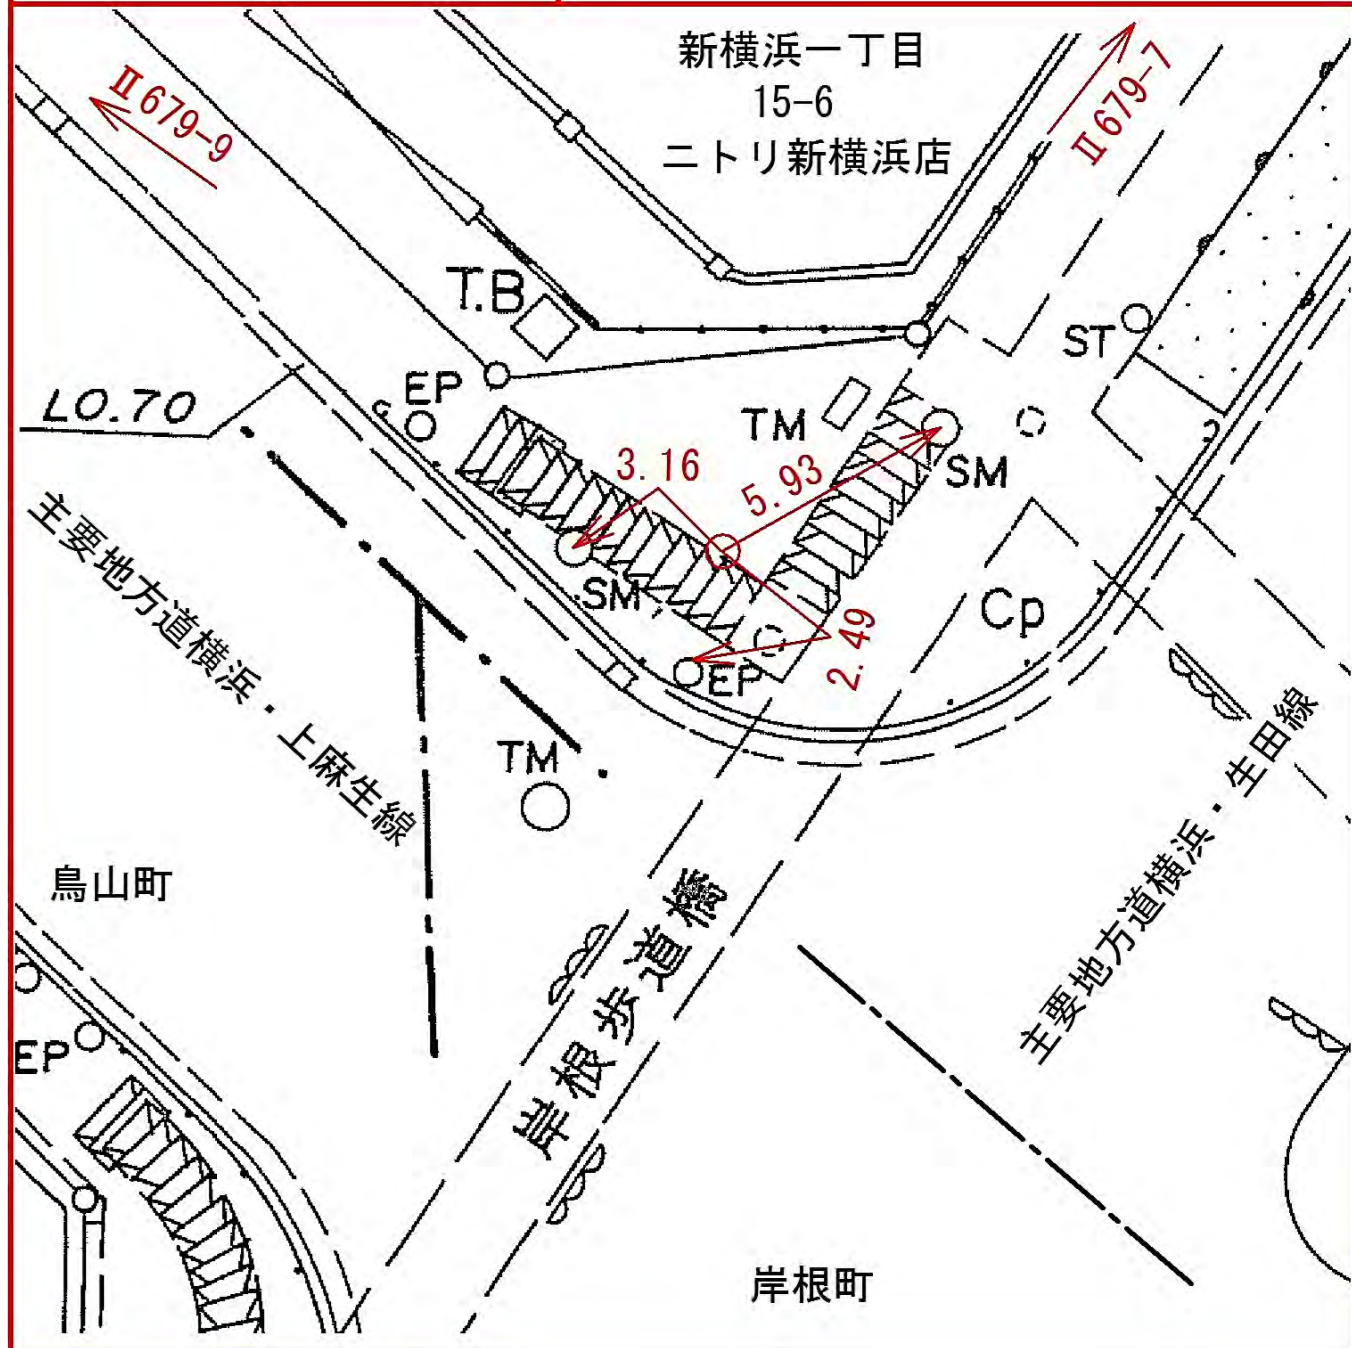




| 線<br>番<br>号 | 点<br>番<br>号 | 標 識 ノ 種 類 | 所<br>在<br>地 |
|-------------|-------------|-----------|-------------|
|-------------|-------------|-----------|-------------|

|       |   |          |                  |
|-------|---|----------|------------------|
| Ⅱ 679 | 9 | 金属標。鋏。木杭 | 港北区鳥山町、一二八三、六番地先 |
|-------|---|----------|------------------|

|     |     |
|-----|-----|
| 要 図 | キザミ |
|-----|-----|

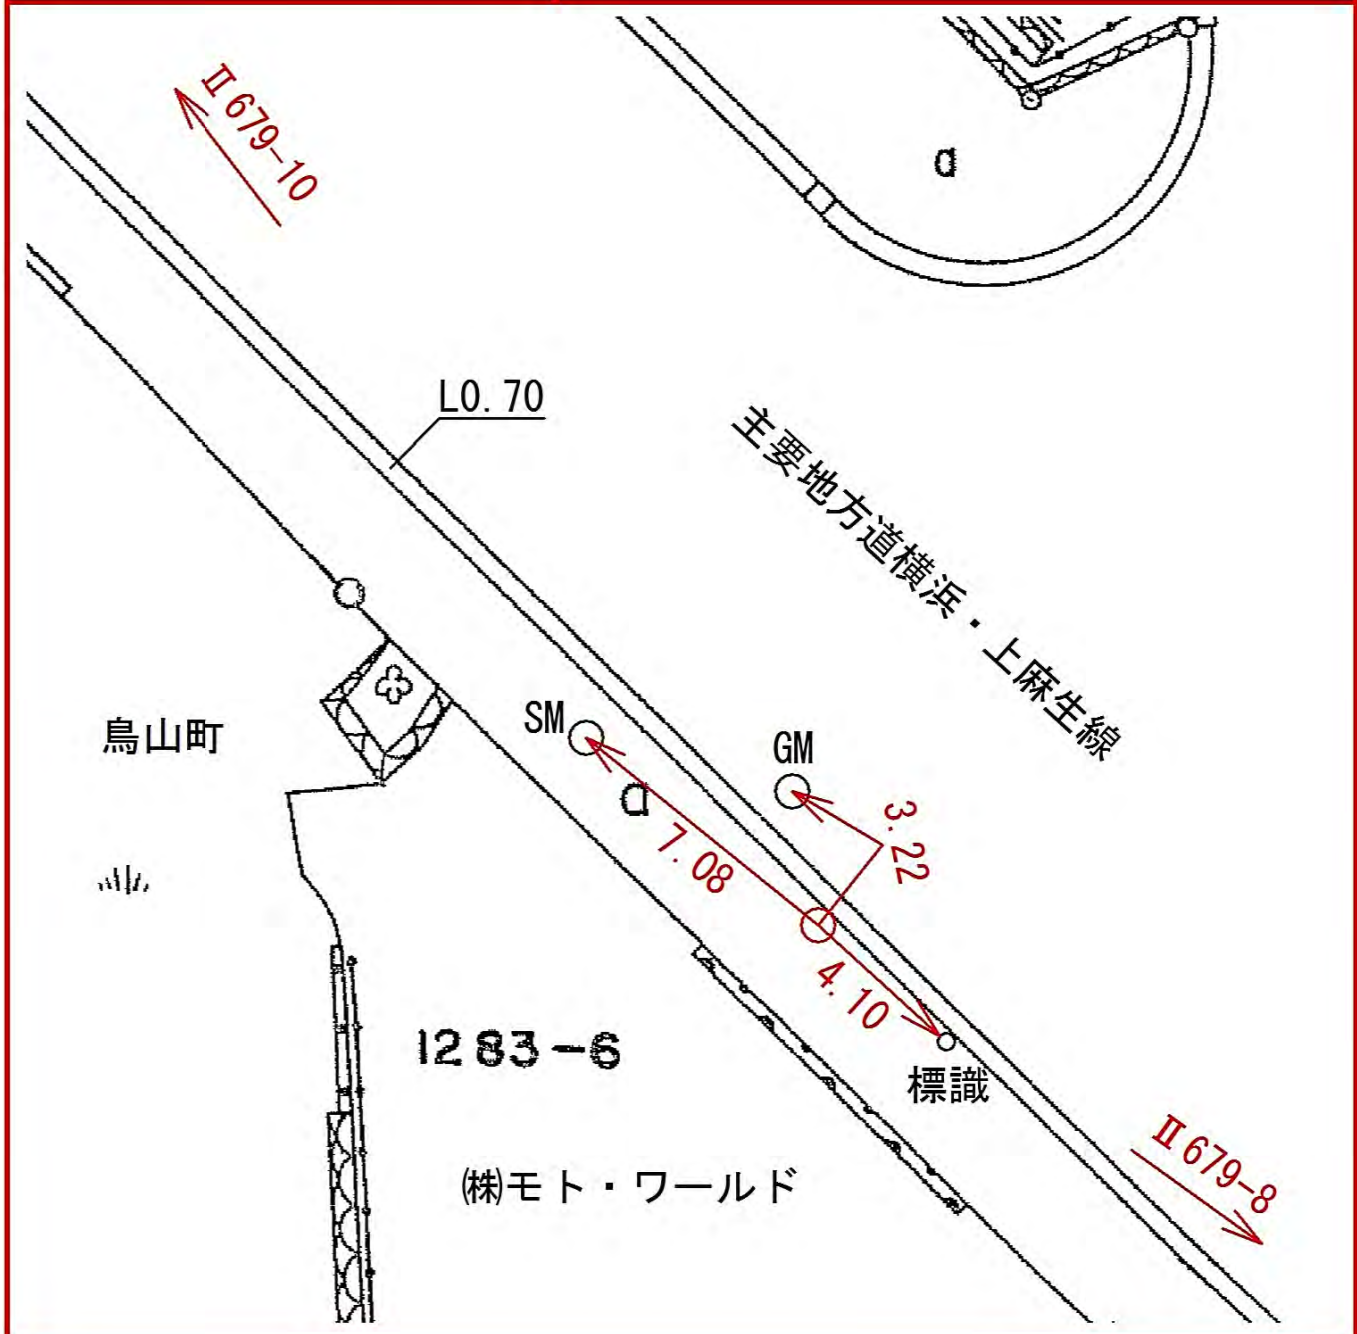




| 線<br>番<br>号 | 点<br>番<br>号 | 標 識 ノ 種 類 | 所 在 地 |
|-------------|-------------|-----------|-------|
|-------------|-------------|-----------|-------|


|       |    |          |                  |
|-------|----|----------|------------------|
| Ⅱ 679 | 10 | 金属標。鋏。木杭 | 港北区鳥山町、一二七八、三番地先 |
|-------|----|----------|------------------|

|     |     |
|-----|-----|
| 要 図 | キザミ |
|-----|-----|

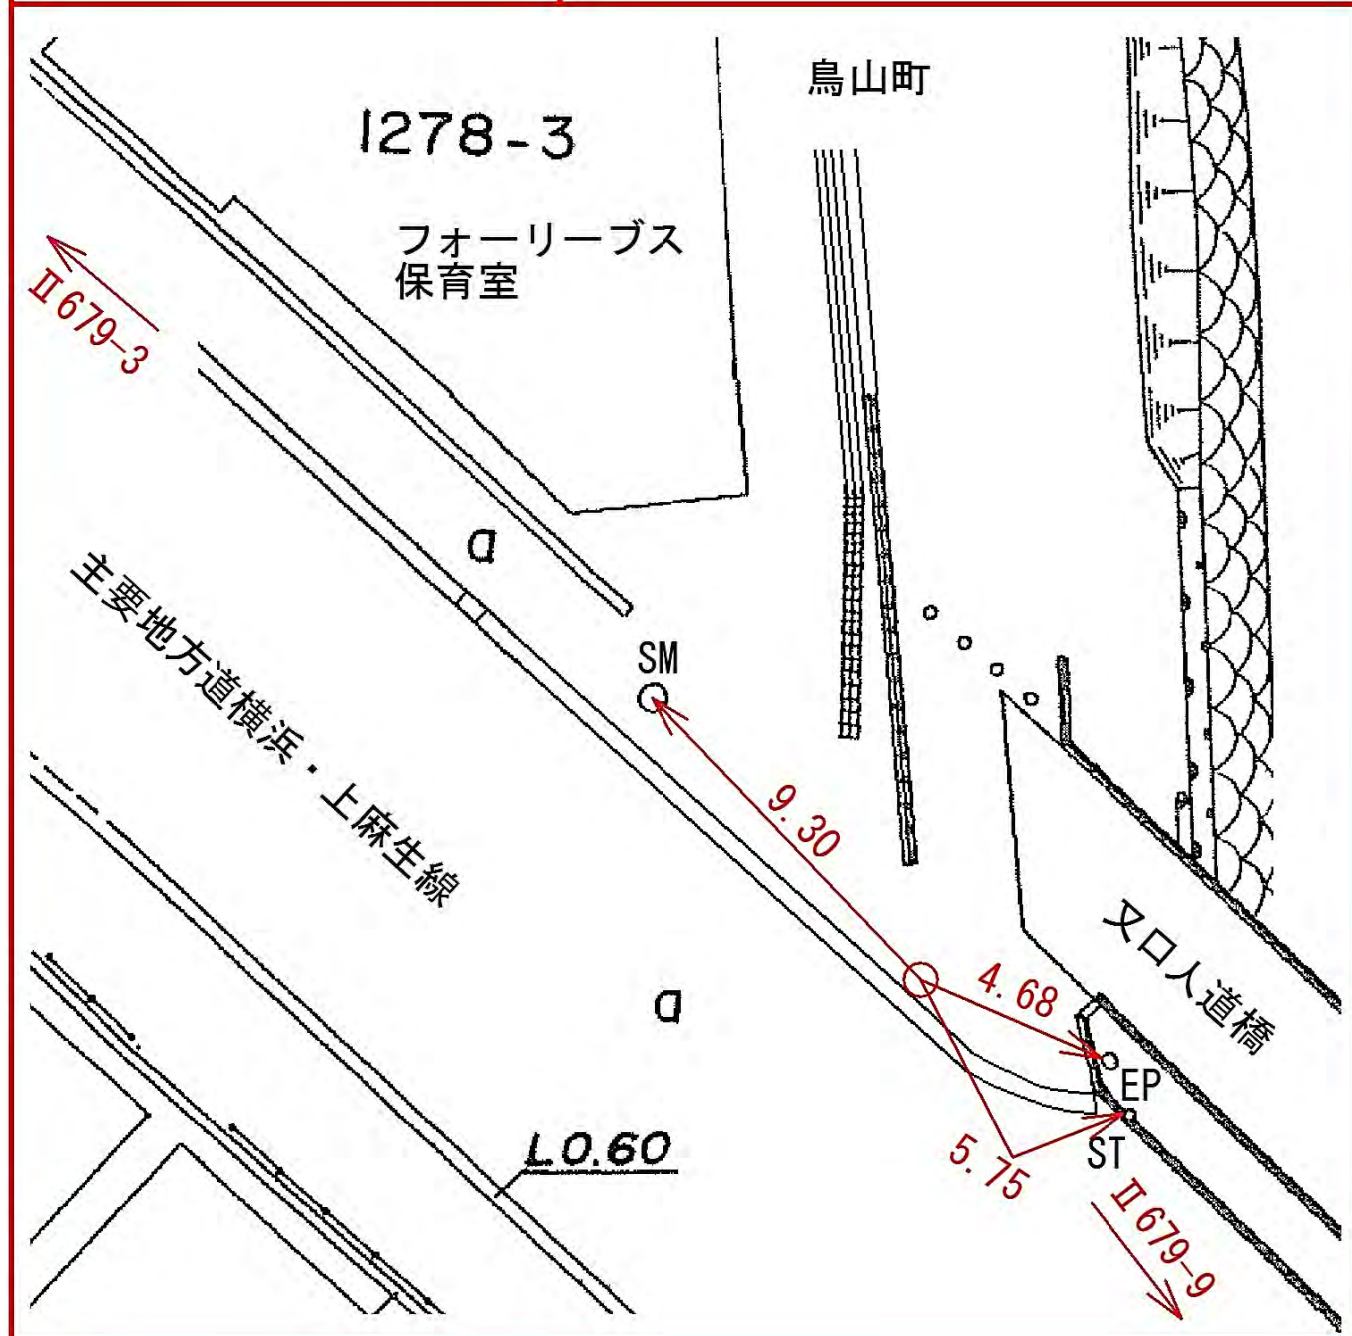

| 線番号 | 点番号 | 標識ノ種類 | 所在地 |
|-----|-----|-------|-----|
|-----|-----|-------|-----|

|       |    |          |                   |
|-------|----|----------|-------------------|
| Ⅱ 679 | 11 | 金属標。鋸。木杭 | 神奈川区菅田町、二六八四、一番地先 |
| 要 図   |    | キザミ      |                   |

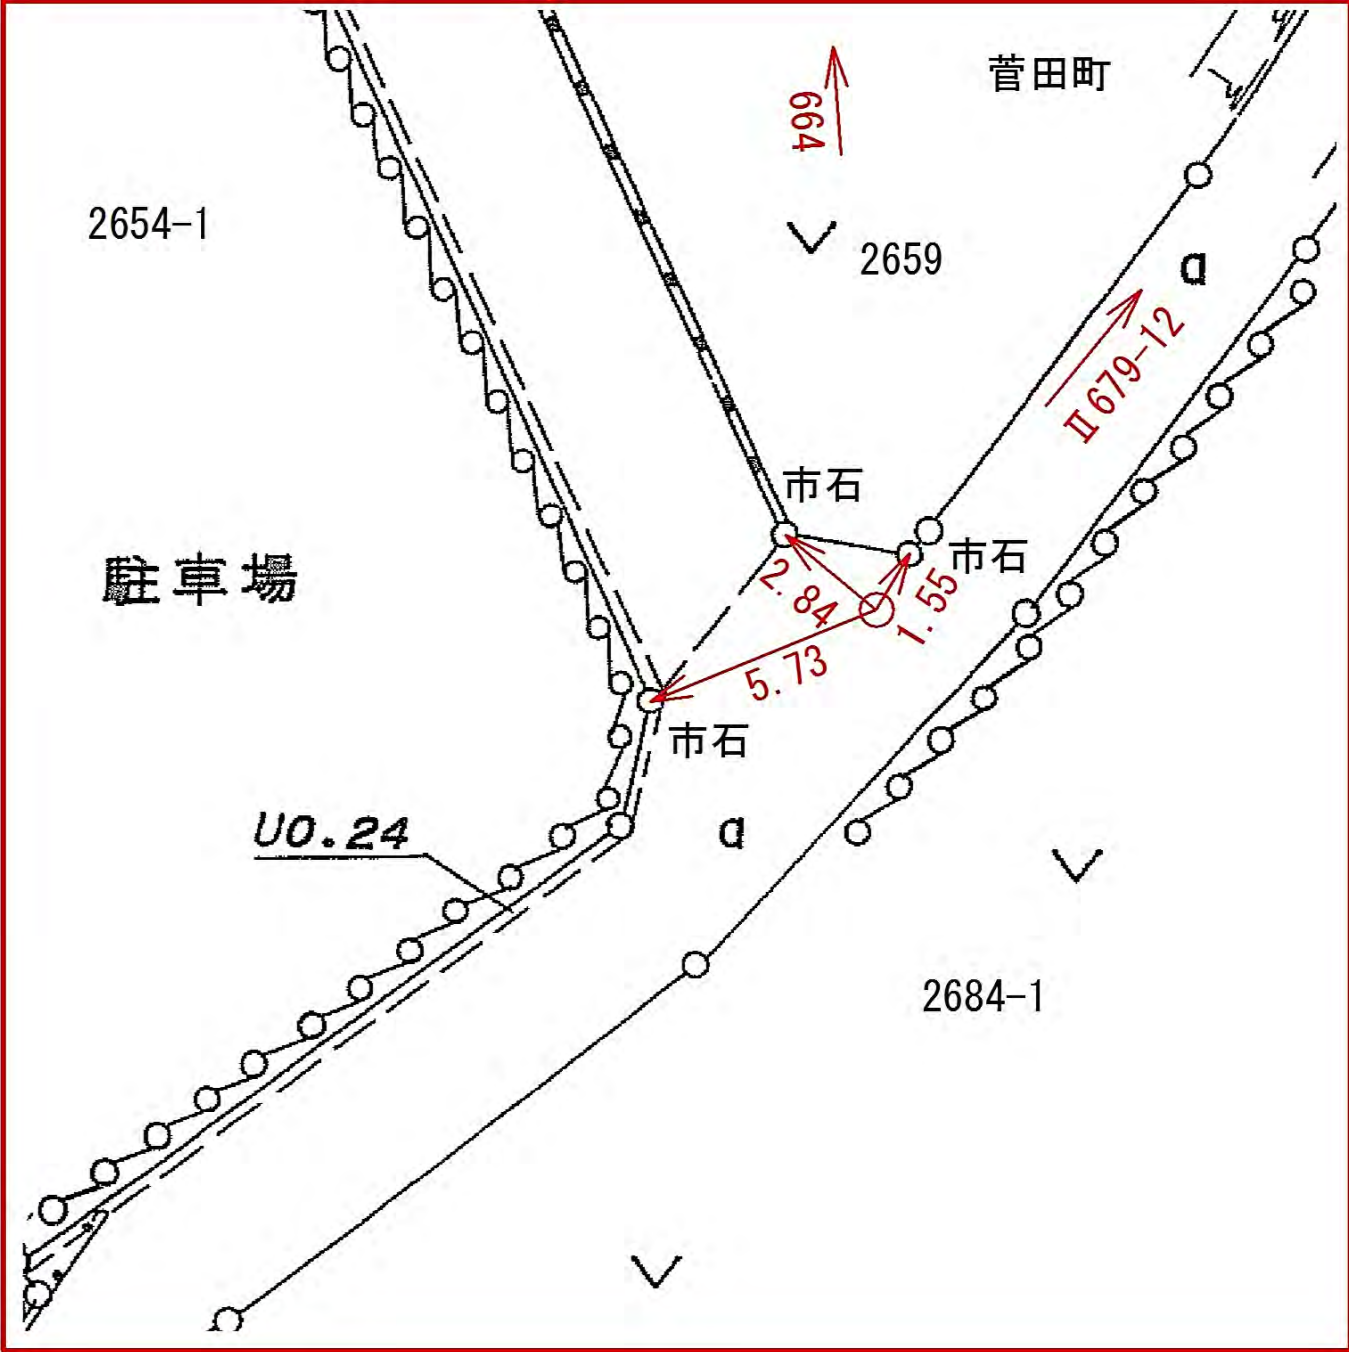




| 線<br>番<br>号 | 点<br>番<br>号 | 標 識 ノ 種 類 | 所 在 地 |
|-------------|-------------|-----------|-------|
|-------------|-------------|-----------|-------|

|       |    |          |                 |
|-------|----|----------|-----------------|
| Ⅱ 679 | 12 | 金属標。鋸。木杭 | 神奈川県菅田町、二六八三番地先 |
|-------|----|----------|-----------------|

|     |
|-----|
| 要 図 |
|-----|

キザミ

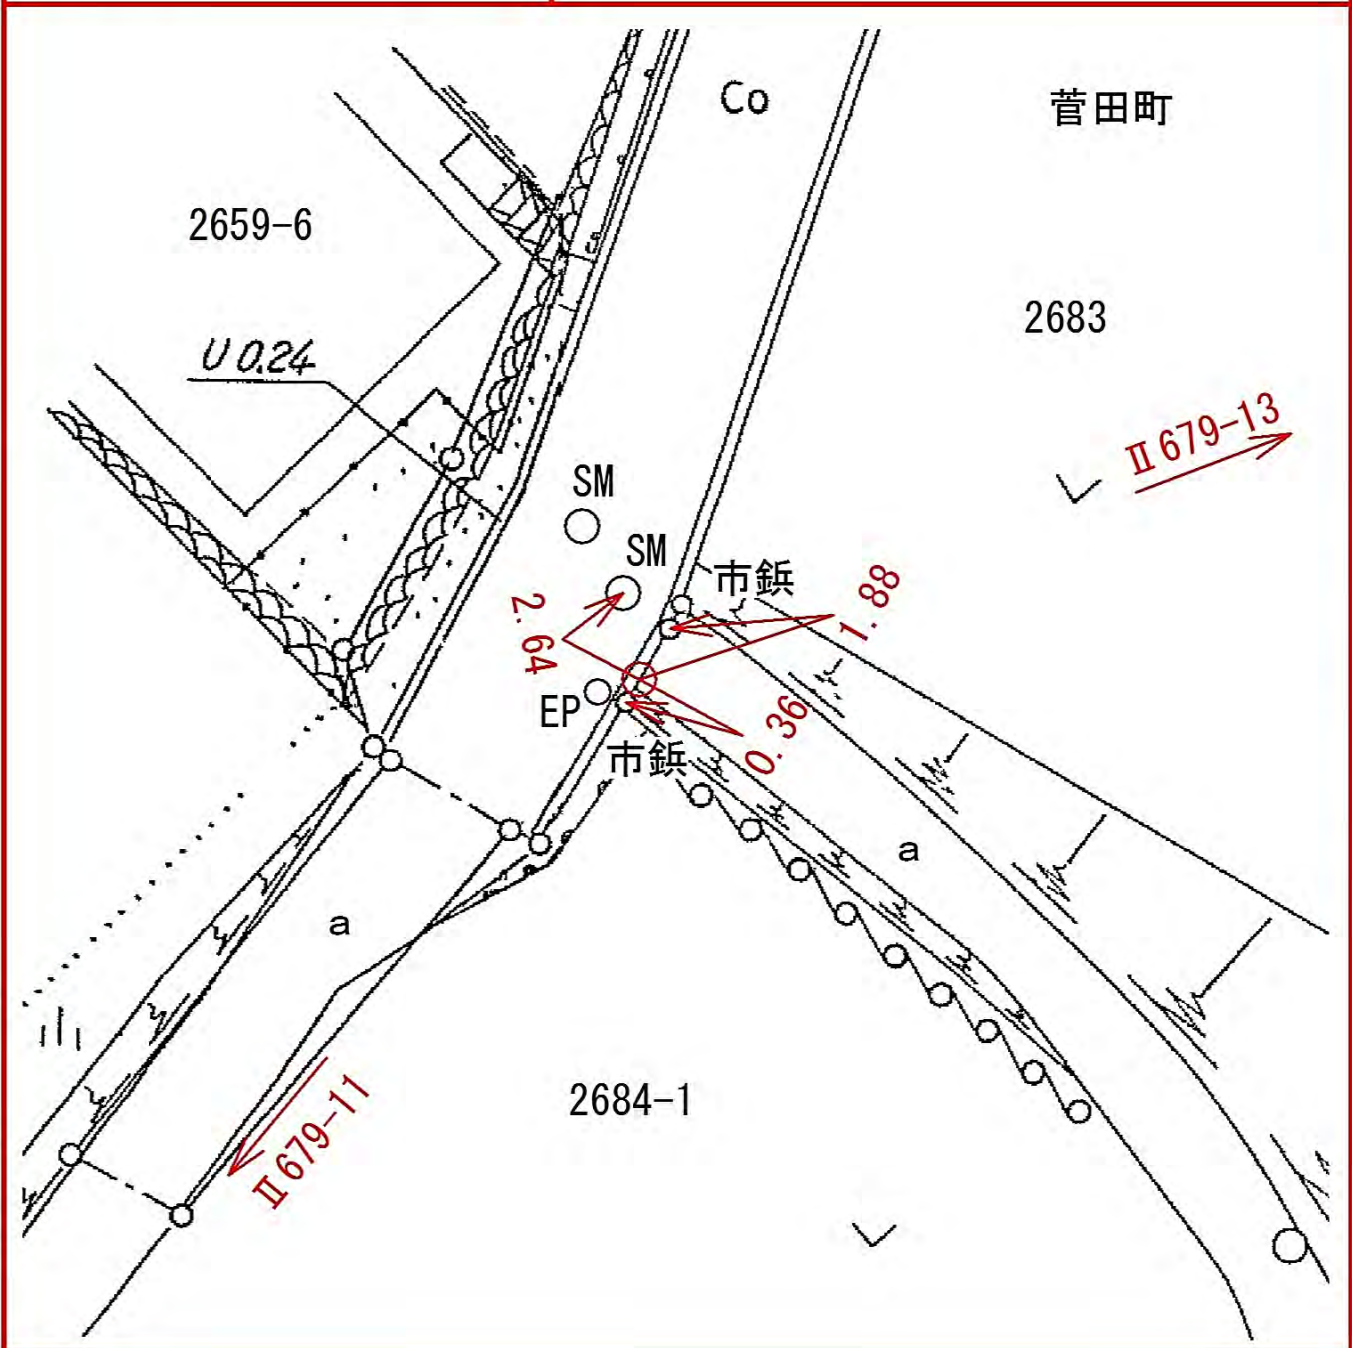




| 線<br>番<br>号 | 点<br>番<br>号 | 標 識 ノ 種 類 | 所<br>在<br>地 |
|-------------|-------------|-----------|-------------|
|-------------|-------------|-----------|-------------|

|       |    |          |     |
|-------|----|----------|-----|
| Ⅱ 679 | 13 | 金属標。鋺。木杭 | 神奈川 |
|-------|----|----------|-----|

|     |     |
|-----|-----|
| 要 図 | キザミ |
|-----|-----|

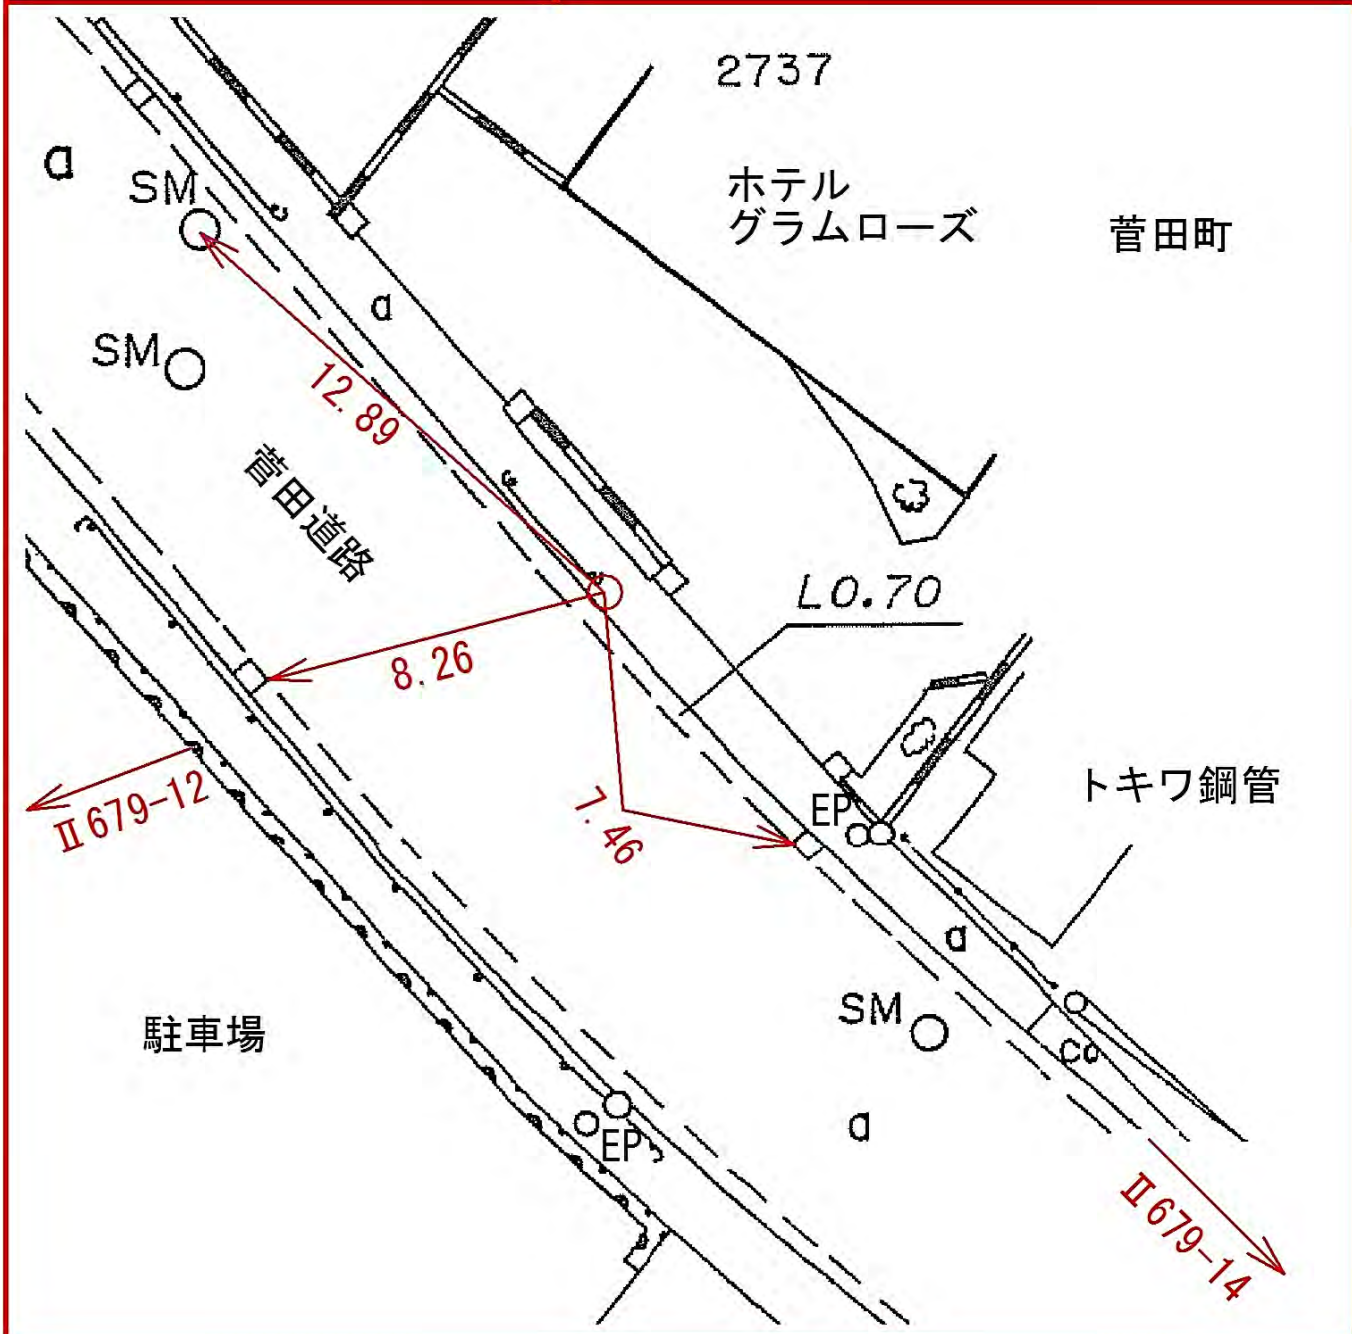


神奈川区菅田町、二七三七番地先

| 線<br>番<br>号 | 点<br>番<br>号 | 標 識 ノ 種 類 | 所 在 地 |
|-------------|-------------|-----------|-------|
|-------------|-------------|-----------|-------|


|       |    |          |                    |
|-------|----|----------|--------------------|
| Ⅱ 679 | 14 | 金属標。鋏。木杭 | 神奈川県菅田町、二七三六―一 番地先 |
|-------|----|----------|--------------------|

|     |     |
|-----|-----|
| 要 図 | キザミ |
|-----|-----|

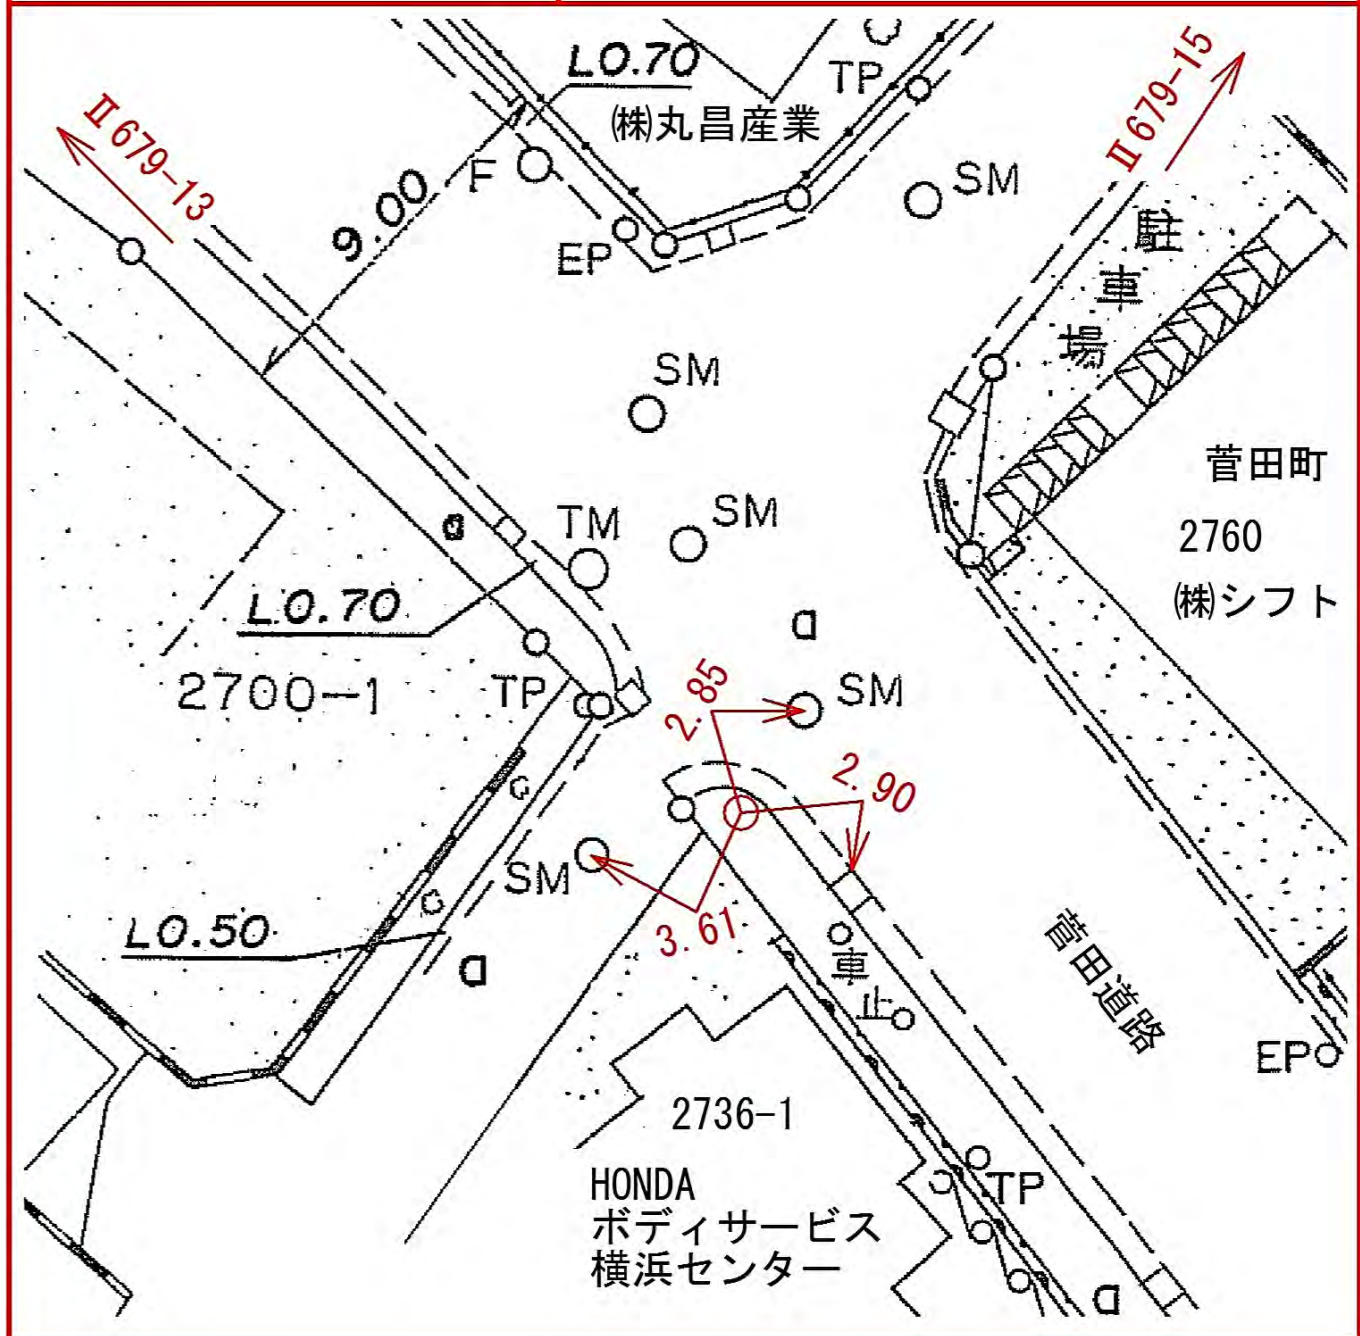




| 線<br>番<br>号 | 点<br>番<br>号 | 標 識 ノ 種 類 | 所 在 地           |
|-------------|-------------|-----------|-----------------|
| Ⅱ 679       | 15          | 金属標。鋸。木杭  | 港北区鳥山町、三四八、一番地先 |
| 要 図         |             | キザミ       |                 |

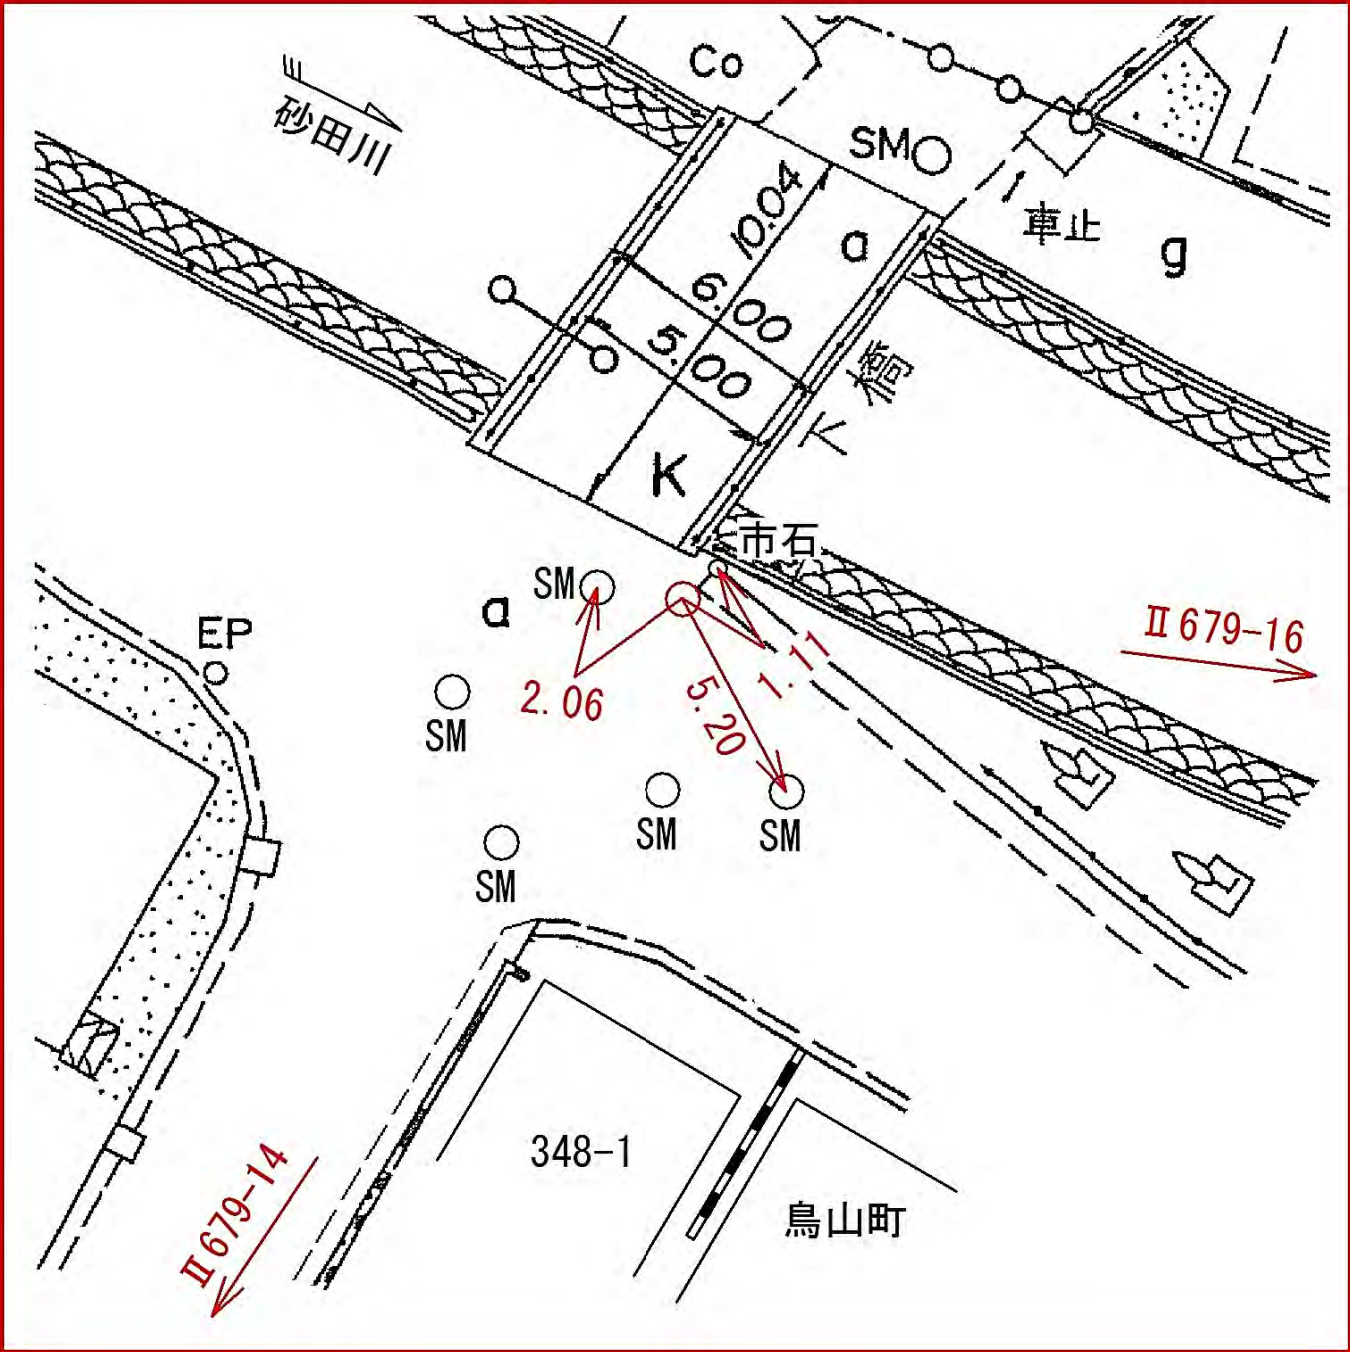




| 線<br>番<br>号 | 点<br>番<br>号 | 標 識 ノ 種 類 | 所 在 地                   |
|-------------|-------------|-----------|-------------------------|
| Ⅱ 679       | 16          | 金属標。鋌。木杭  | 港北区鳥山町、<br>四四〇―一<br>番地先 |
| 要 図         |             | キザミ       |                         |

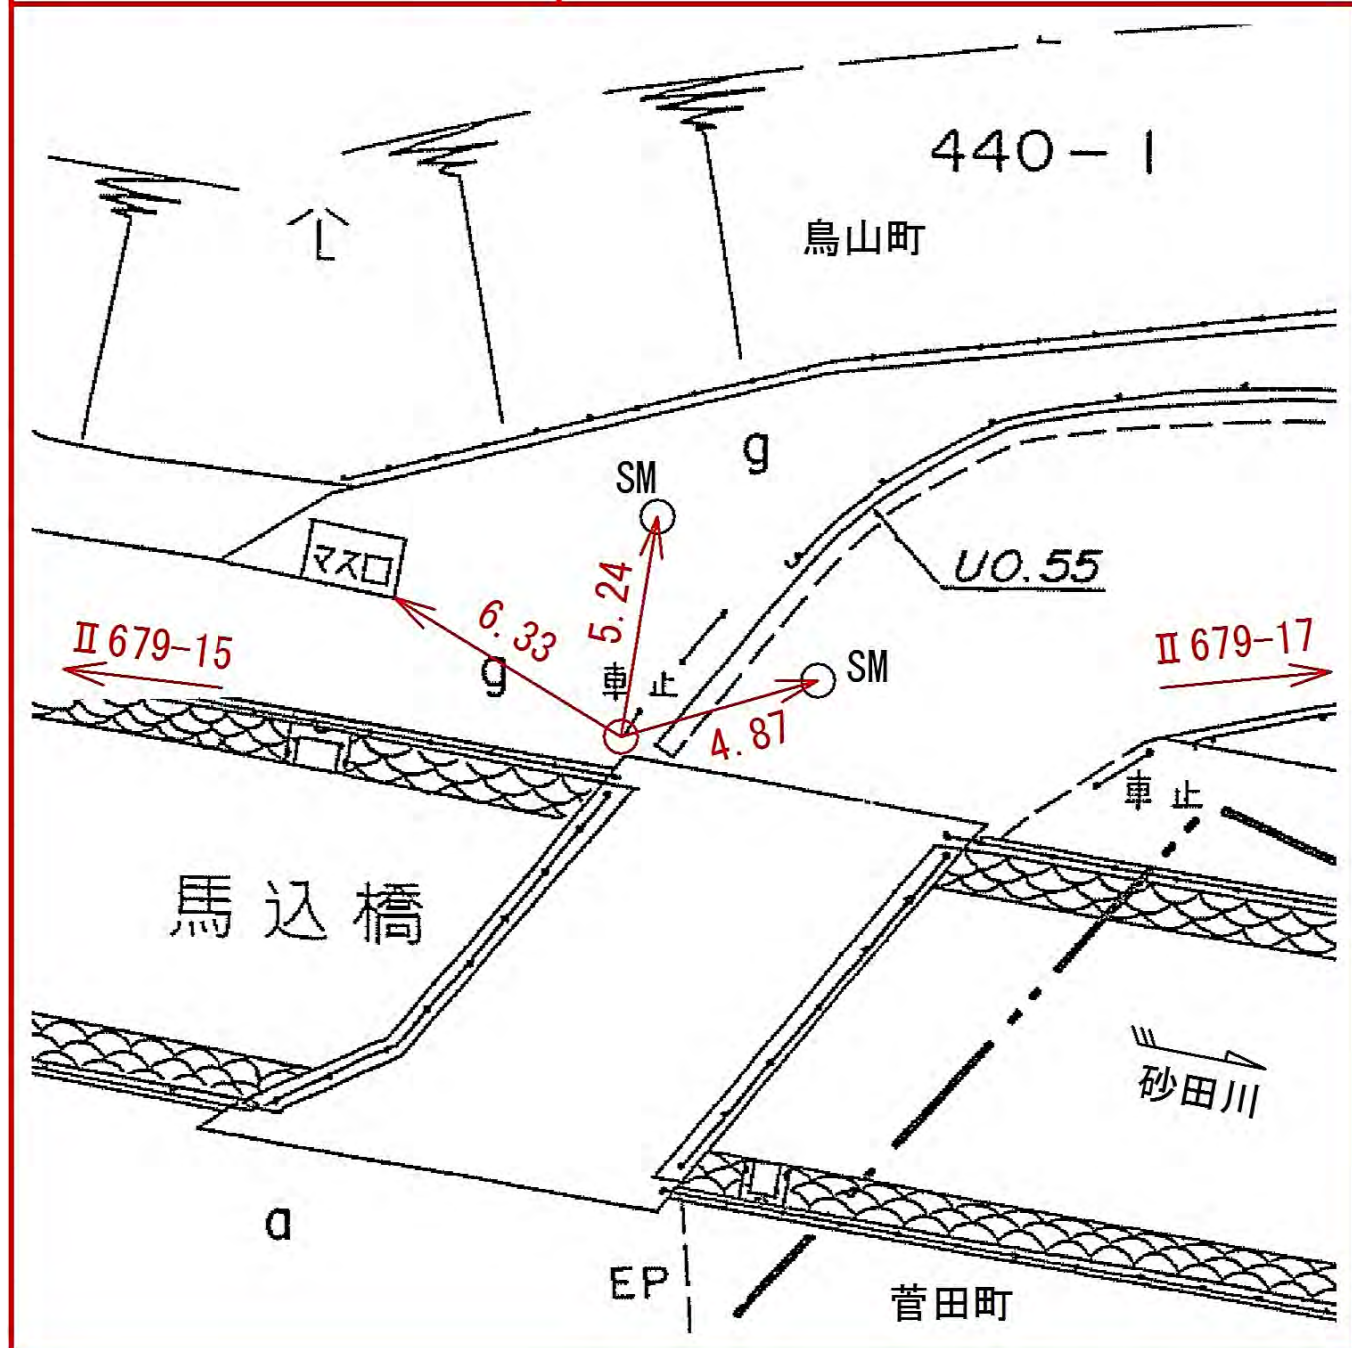

| 線<br>番<br>号 | 点<br>番<br>号 | 標 識 ノ 種 類 | 所 在 地 |
|-------------|-------------|-----------|-------|
|-------------|-------------|-----------|-------|

|       |    |          |                   |
|-------|----|----------|-------------------|
| Ⅱ 679 | 17 | 金属標。鋏。木杭 | 港北区鳥山町、<br>四四七番地先 |
|-------|----|----------|-------------------|

|     |     |
|-----|-----|
| 要 図 | キザミ |
|-----|-----|

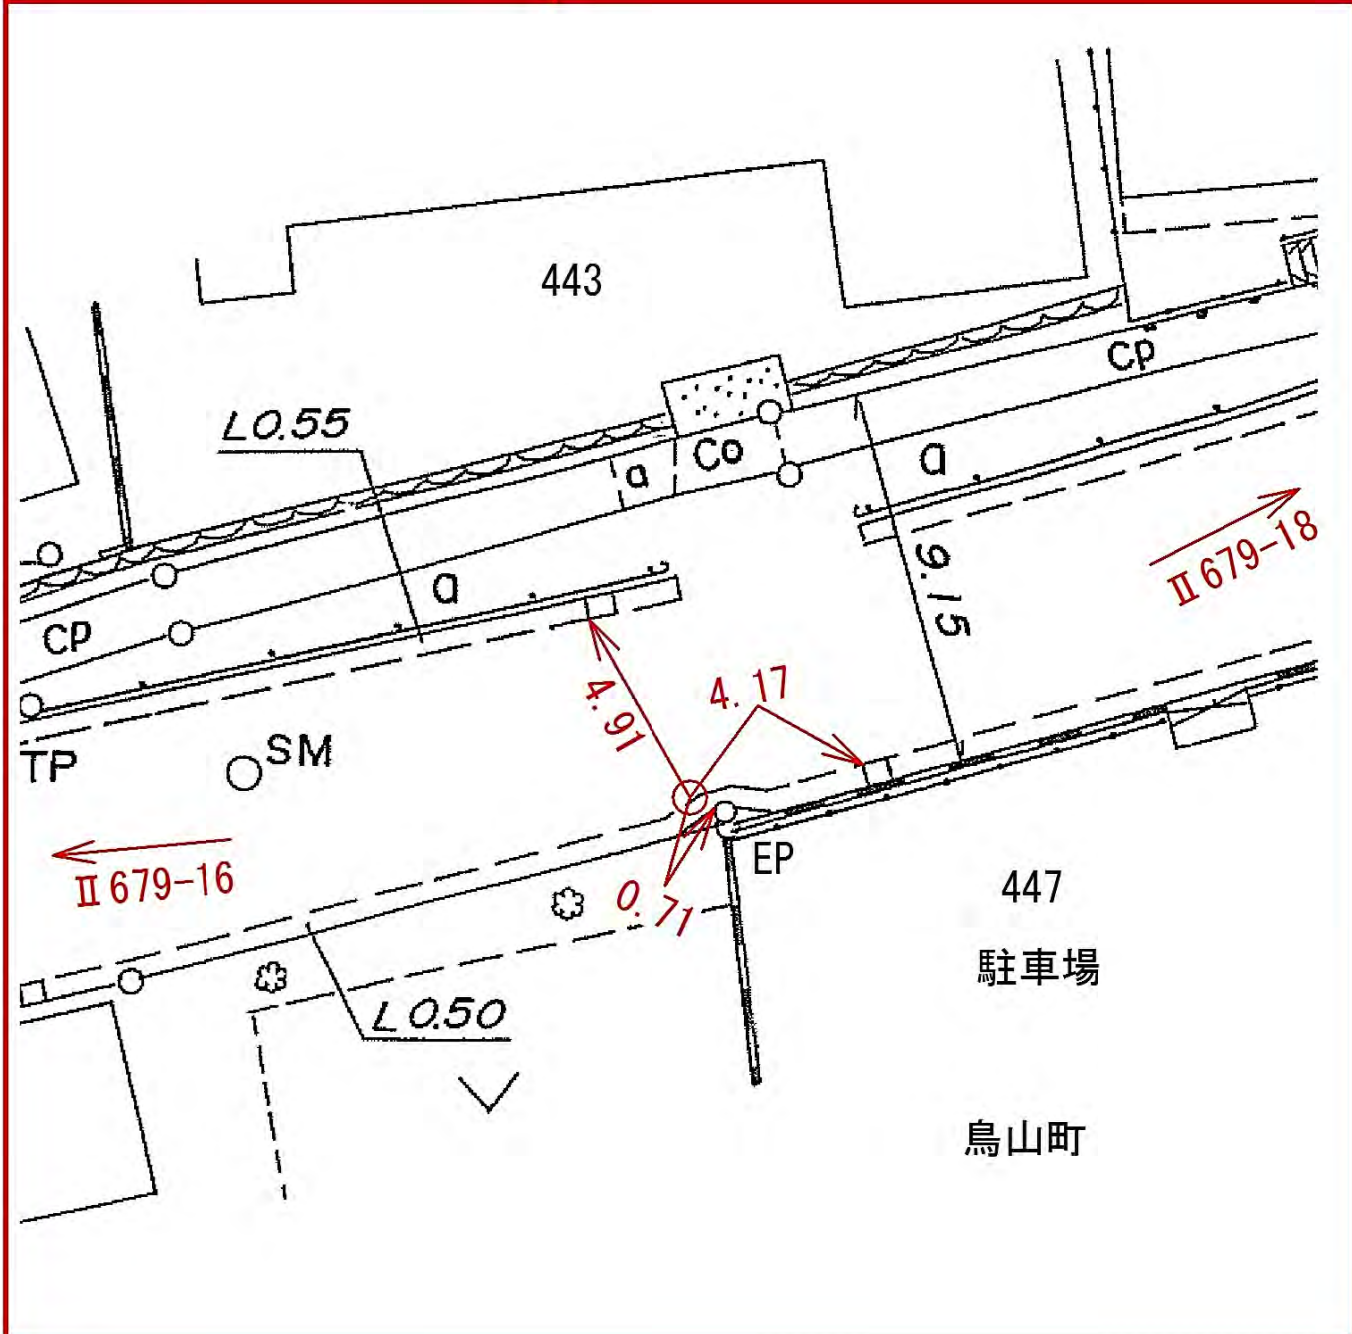




| 線<br>番<br>号   | 点<br>番<br>号 | 標 識 ノ 種 類                                                                     | 所 在 地            |
|---|-------------|-------------------------------------------------------------------------------|------------------|
| Ⅱ 679   | 18          | <div data-bbox="619 427 1342 573"> <div>金属標</div> <div>。 鋌 。 木 杭</div> </div> | 港北区鳥山町、四五六―一 番地先 |
| 要   | 図           | キザミ                                                                           |                  |
| <div data-bbox="38 904 1358 2213"> <div>436-1</div> <div>シエソワ新横浜</div> <div>TP</div> <div>Ⅱ 679-19</div> <div>L0.60</div> <div>Cp</div> <div>Co</div> <div>EP</div> <div>SM</div> <div>α</div> <div>EP</div> <div>L0.55</div> <div>CP</div> <div>Ⅱ 679-17</div> <div>α</div> <div>EP</div> <div>L0.50</div> <div>456-1</div> <div>鳥山町</div> <div>ヒールドビル</div> <div>7.80</div> <div>5.71</div> <div>3.38</div> <div>0.93</div> </div> |             |                                                                               |                  |





| 線番号   | 点番号 | 標 識 ノ 種 類 | 所在地           |
|-------|-----|-----------|---------------|
| Ⅱ 679 | 20  | 金属標。鋌。木杭  | 港北区鳥山町、四二八番地先 |
| 要 図   |     | キザミ       |               |

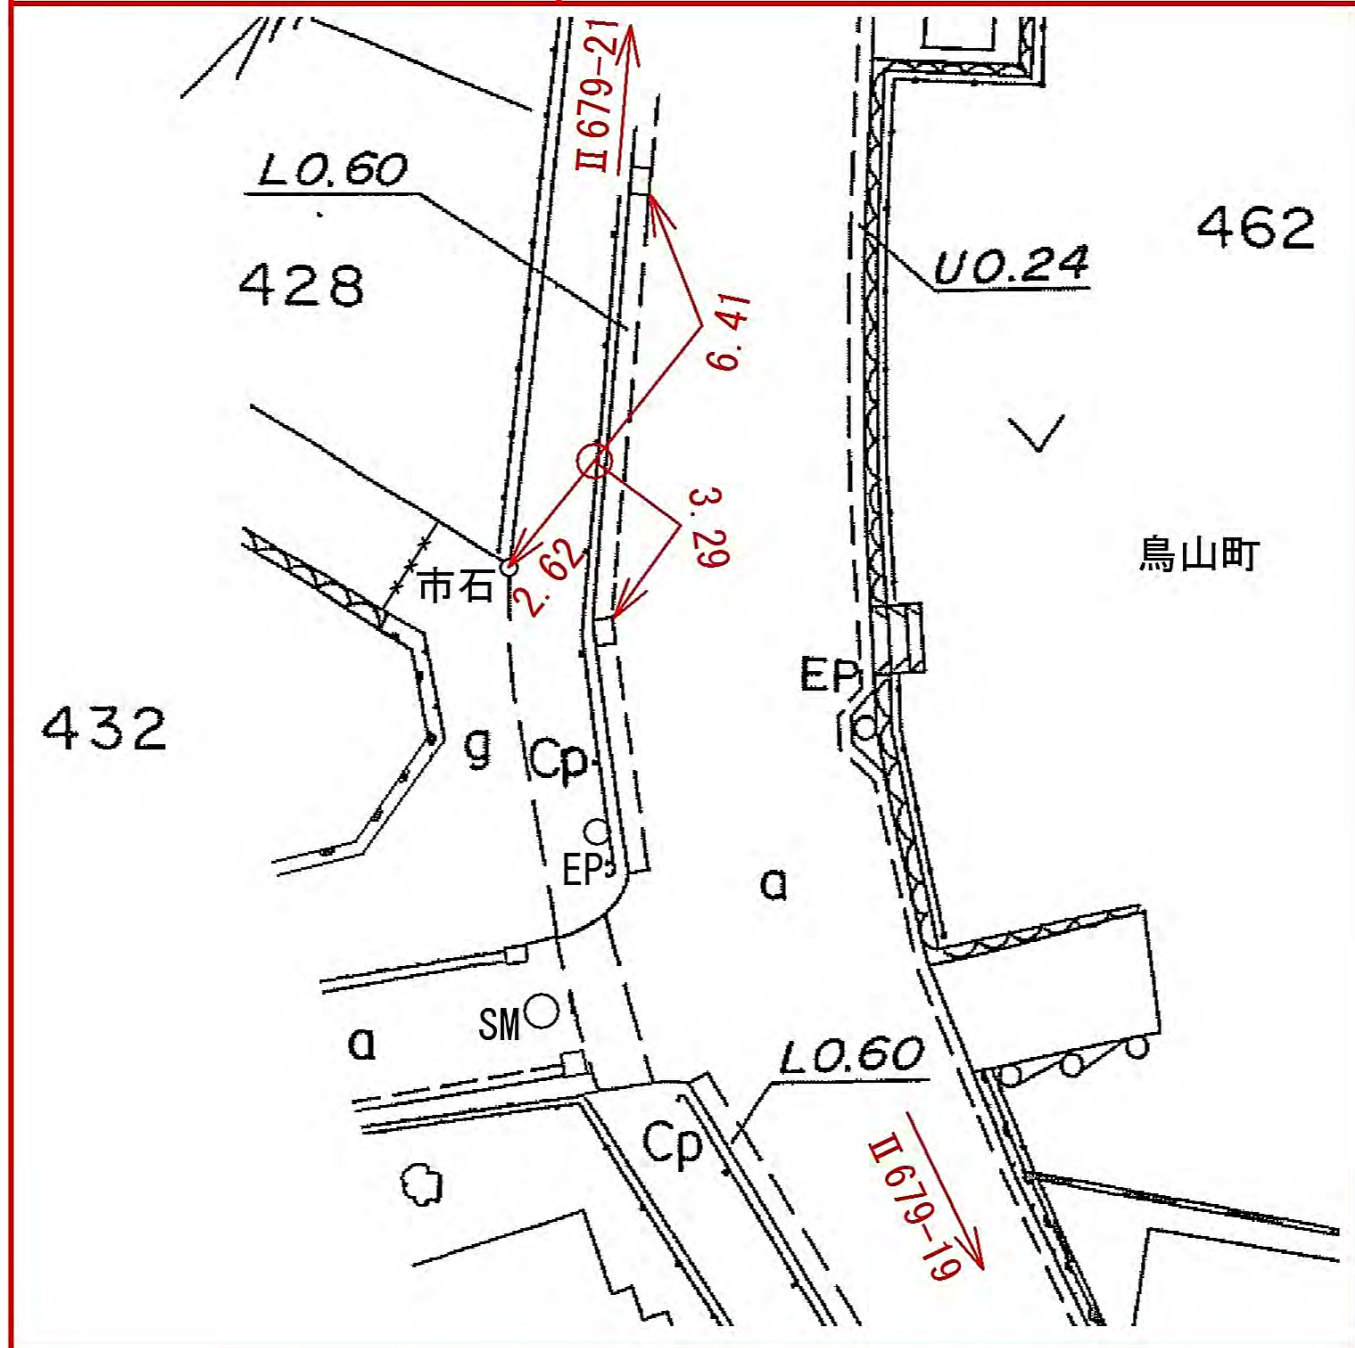




| 線<br>番<br>号 | 点<br>番<br>号 | 標 識 ノ 種 類 | 所 在 地 |
|-------------|-------------|-----------|-------|
|-------------|-------------|-----------|-------|

|       |    |          |                   |
|-------|----|----------|-------------------|
| Ⅱ 679 | 21 | 金属標。鋏。木杭 | 港北区鳥山町、<br>四八七番地先 |
|-------|----|----------|-------------------|

|     |     |
|-----|-----|
| 要 図 | キザミ |
|-----|-----|

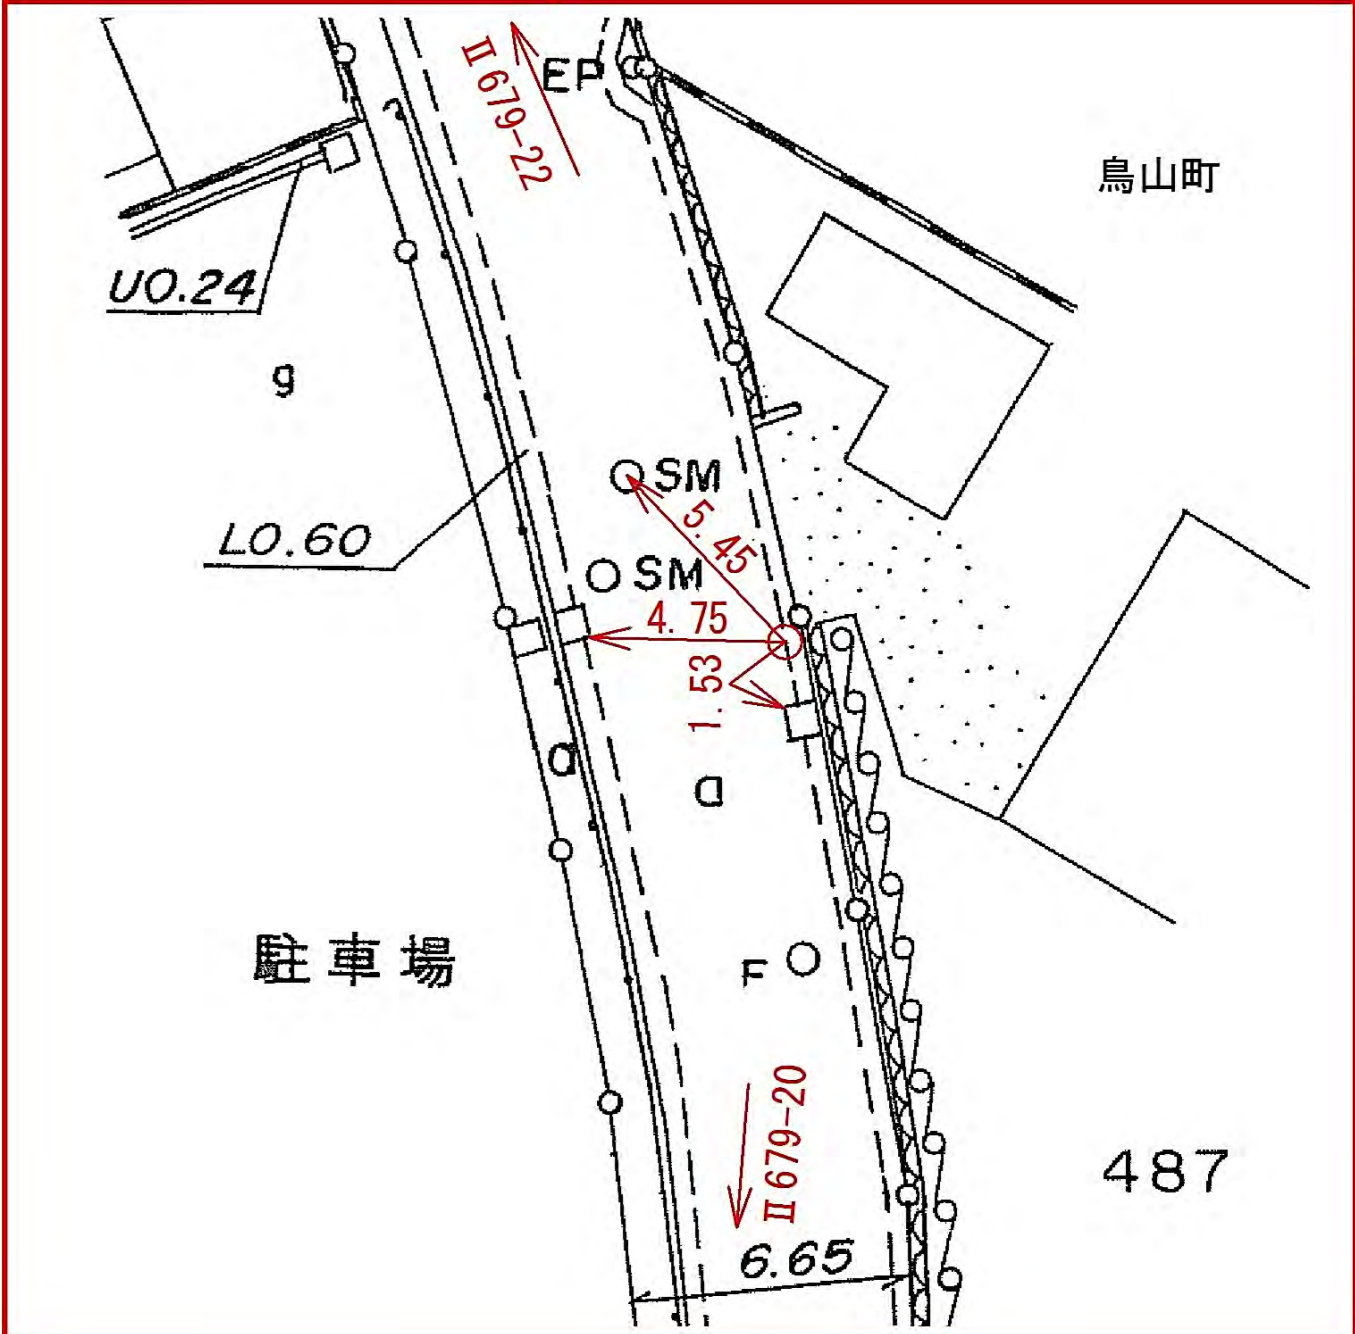



| 所在地   | 港北区鳥山町、六〇二、五番地先 |     |       |
|-------|-----------------|-----|-------|
| 種類ノ標識 | 金属標。鋌。木杭        |     |       |
| 点番号   | 22              | 線番号 | Ⅱ 679 |
| 要 図   | キザミ             |     |       |
|       |                 |     |       |

| 線番号   | 点番号 | 標 識 ノ 種 類                | 所在地           |
|-------|-----|--------------------------|---------------|
| Ⅱ 679 | 23  | <div>金属標</div> 。 鋌 。 木 杭 | 港北区鳥山町、四一八番地先 |
| 要 図   |     | キザミ                      |               |
|       |     |                          |               |








| 線<br>番<br>号 | 点<br>番<br>号 | 標 識 ノ 種 類 | 所 在 地 |
|-------------|-------------|-----------|-------|
|-------------|-------------|-----------|-------|

|       |    |          |                   |
|-------|----|----------|-------------------|
| Ⅱ 679 | 25 | 金属標。鋏。木杭 | 港北区鳥山町、二九七・イ・二番地先 |
|-------|----|----------|-------------------|

|     |     |
|-----|-----|
| 要 図 | キザミ |
|-----|-----|

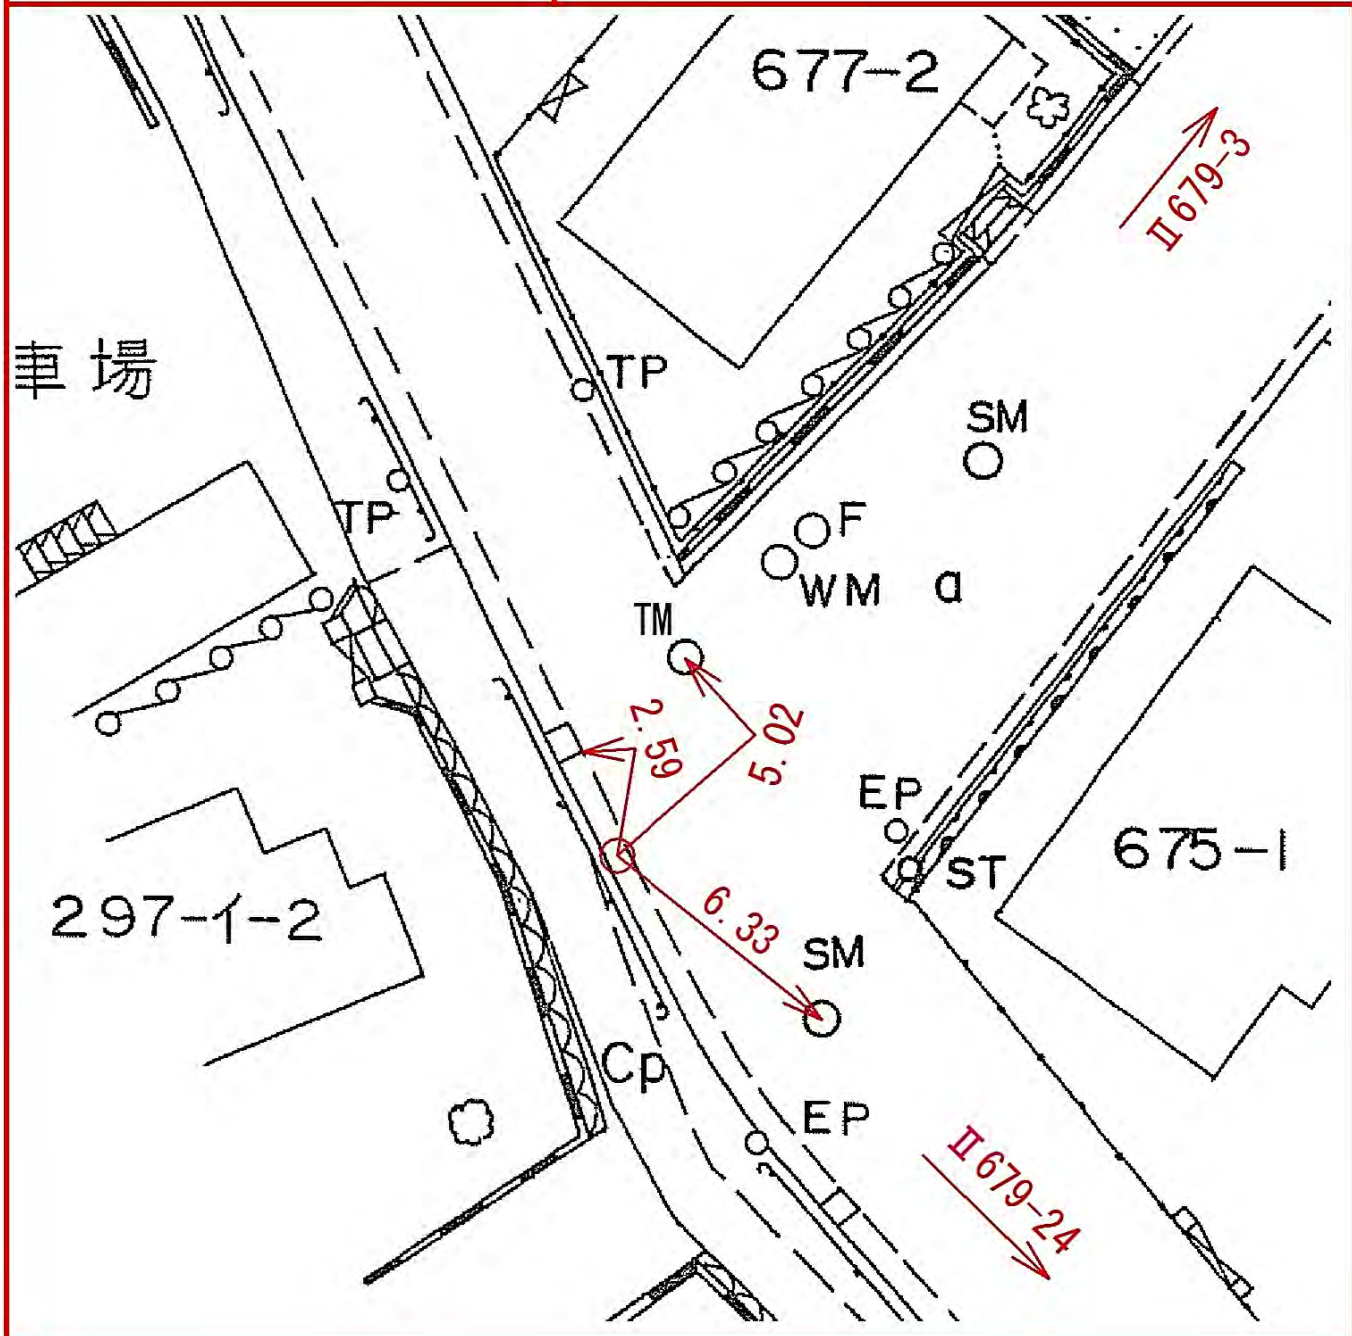





| 所在地       | 保土ヶ谷区神戸町一三四番地先 |     |  |
|-----------|----------------|-----|--|
| 標 識 ノ 種 類 | 金属標 + 鋌 + 木杭   |     |  |
| 点 番 号     | 2              | キザミ |  |
| 線 番 号     | Ⅱ 680          | 要 図 |  |

Technical diagram showing a survey point (Point 2) marked with a metal label, nail, and wooden stake. The diagram includes distances (1.33, 2.55, 3.06) and labels for surrounding points (SM, EP) and road segments (Ⅱ 680-1, Ⅱ 680-3). The area is labeled '横浜ビジネスパーク' (Yokohama Business Park) and '134'.



所在地

保土ヶ谷区神戸町一三四番地先

標識ノ種類

金属標 + 鋌 + 木杭

キザミ

線番号


II 680

点番号

3

要

図

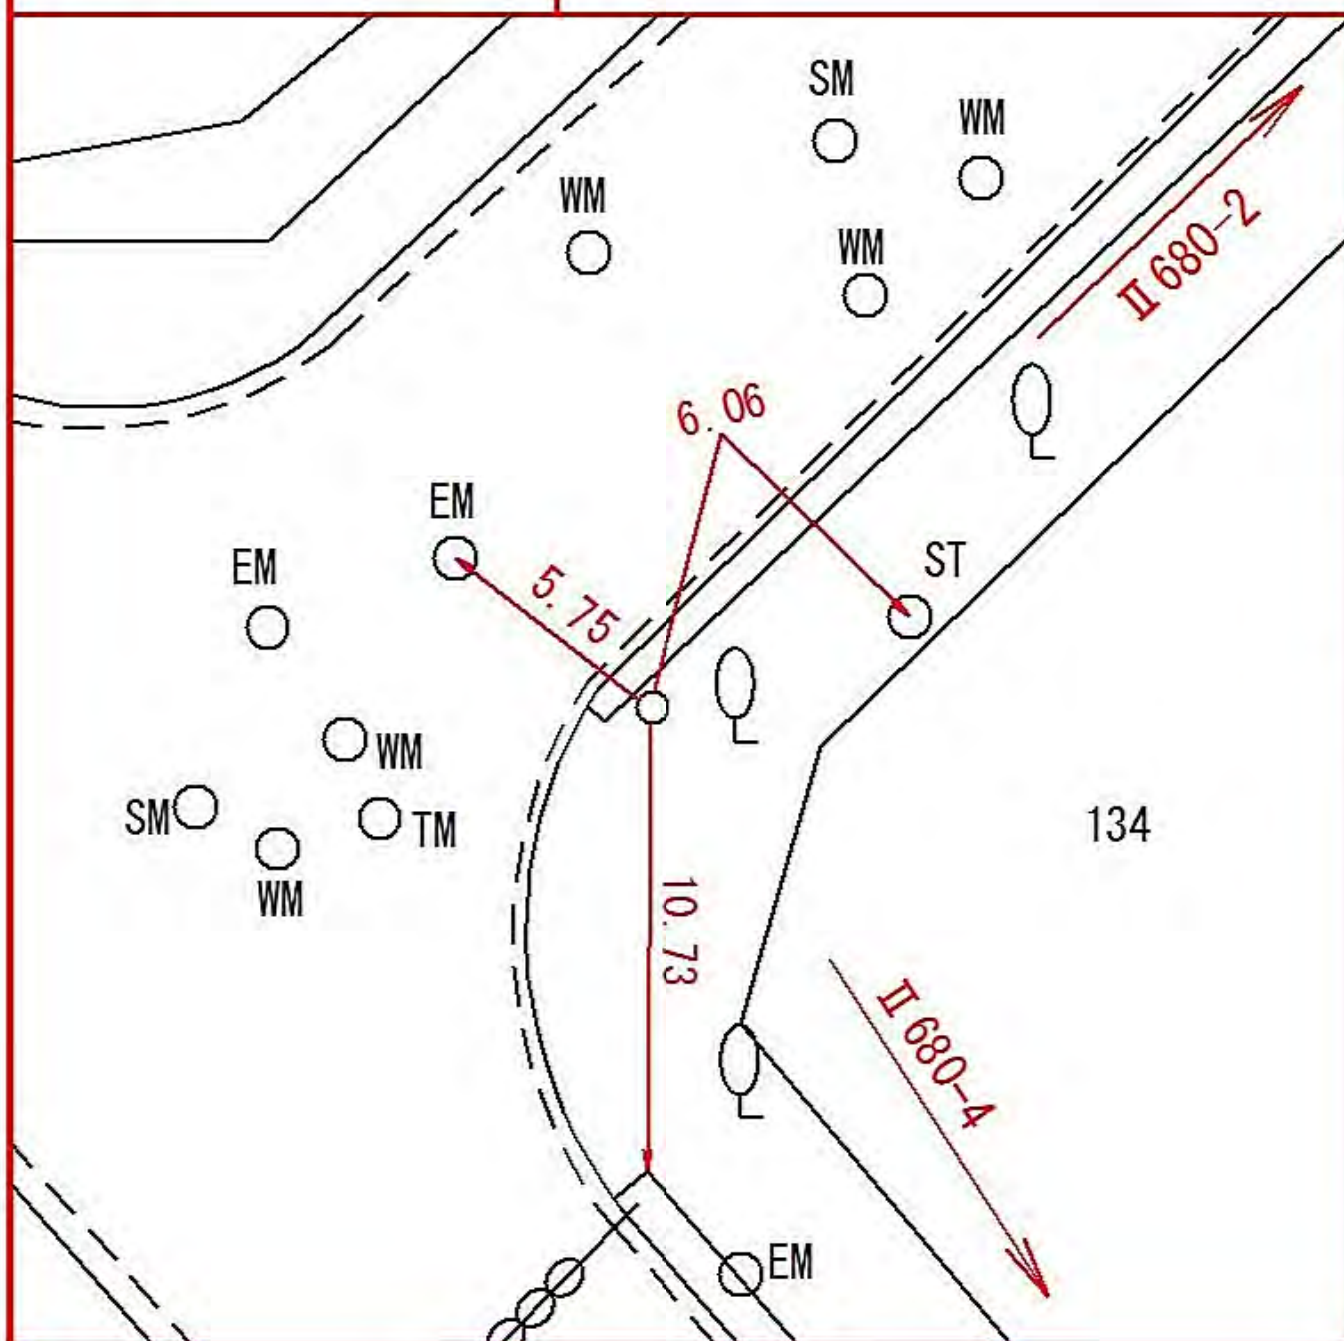





所在地

保土ヶ谷区神戸町一〇四番地先

標識ノ種類

金属標 + 鋌 + 木杭

キザミ

線  
番  
号


Ⅱ 680

点  
番  
号

6

要

図

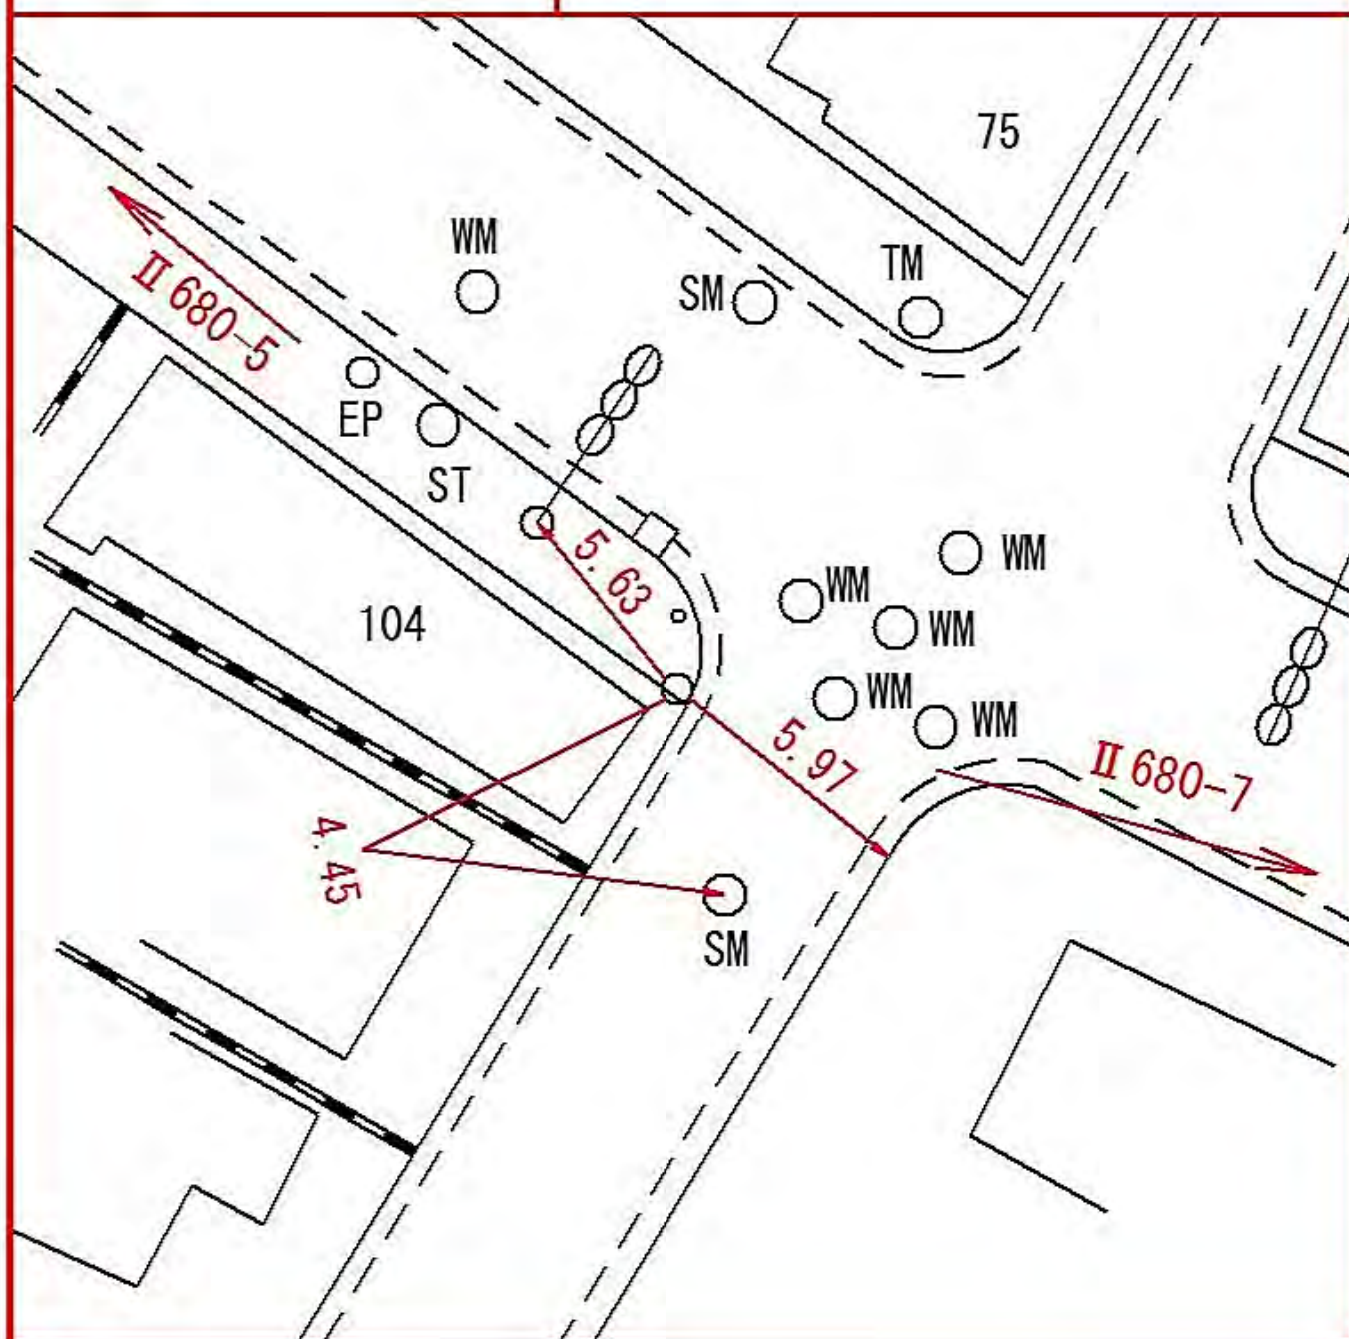



所在地

保土ヶ谷区岩間町一丁目一〇七番地先

標識ノ種類

金属標 + 鋌 + 木杭

キザミ

線番号


II 680

点番号

7

要

図

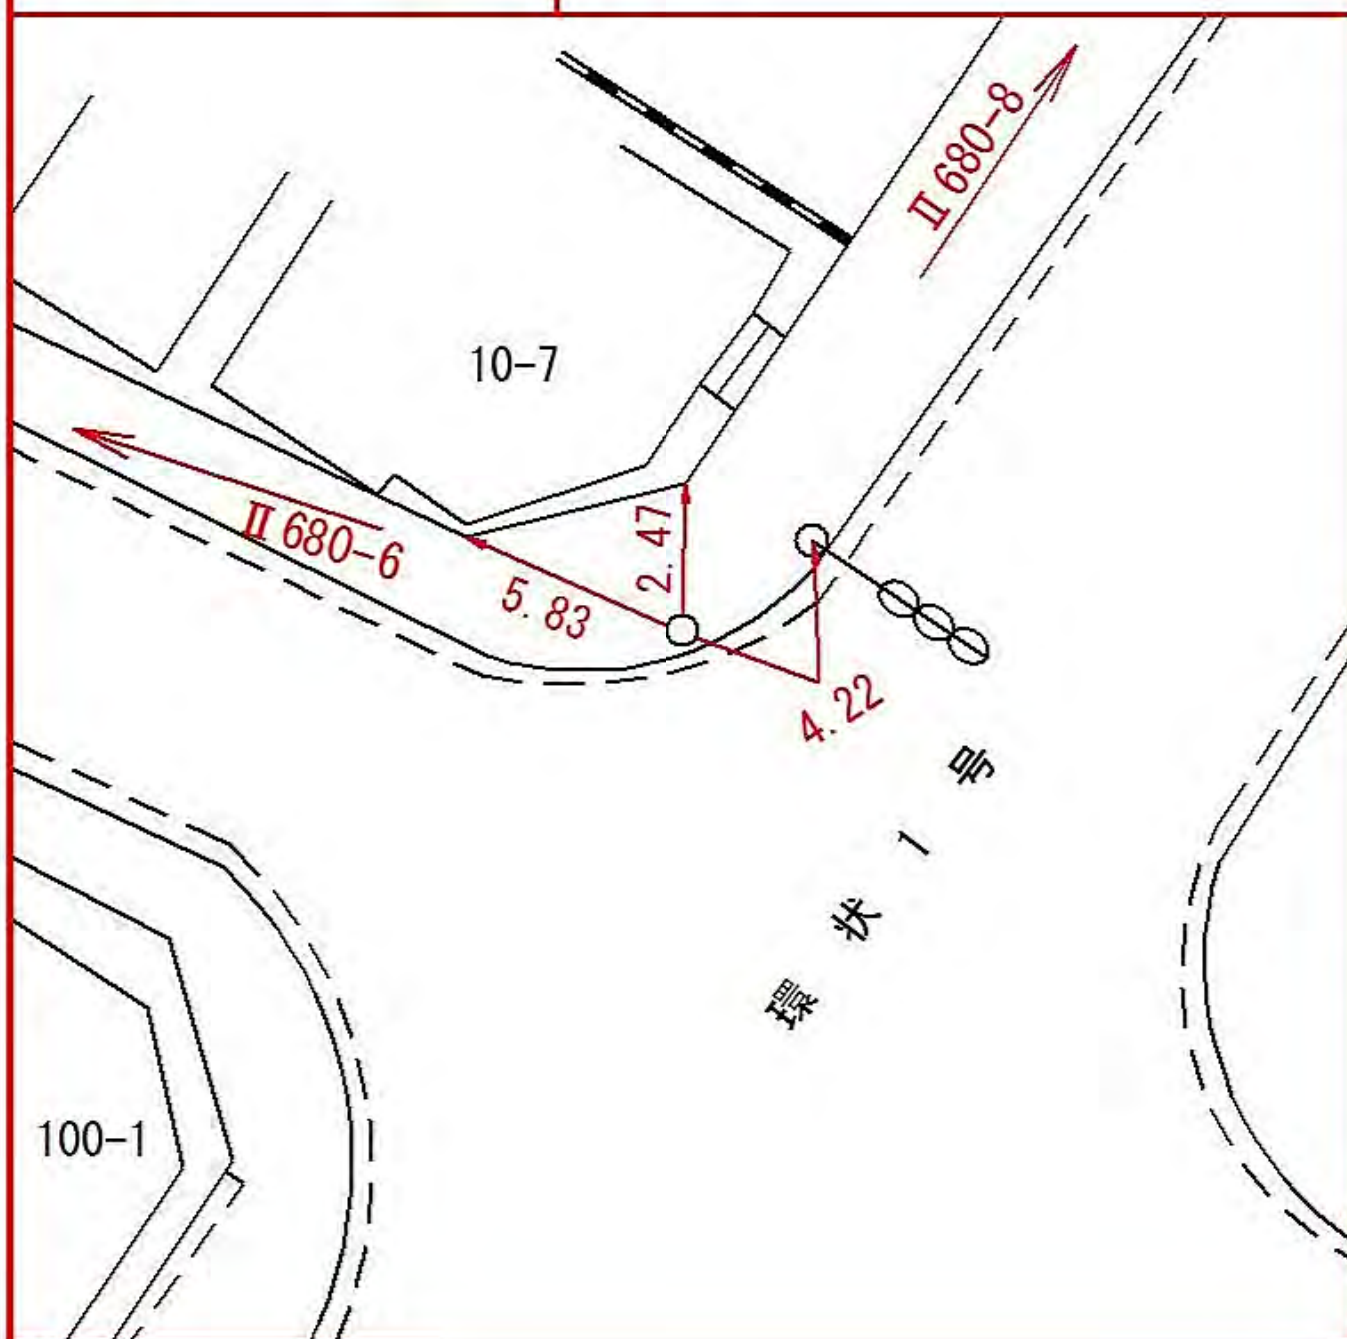

所在地

保土ヶ谷区岩間町一丁目六一三番地先

標識ノ種類

金属標 + 鋌 + 木杭

キザミ

線番号


II 680

点番号

8

要

図

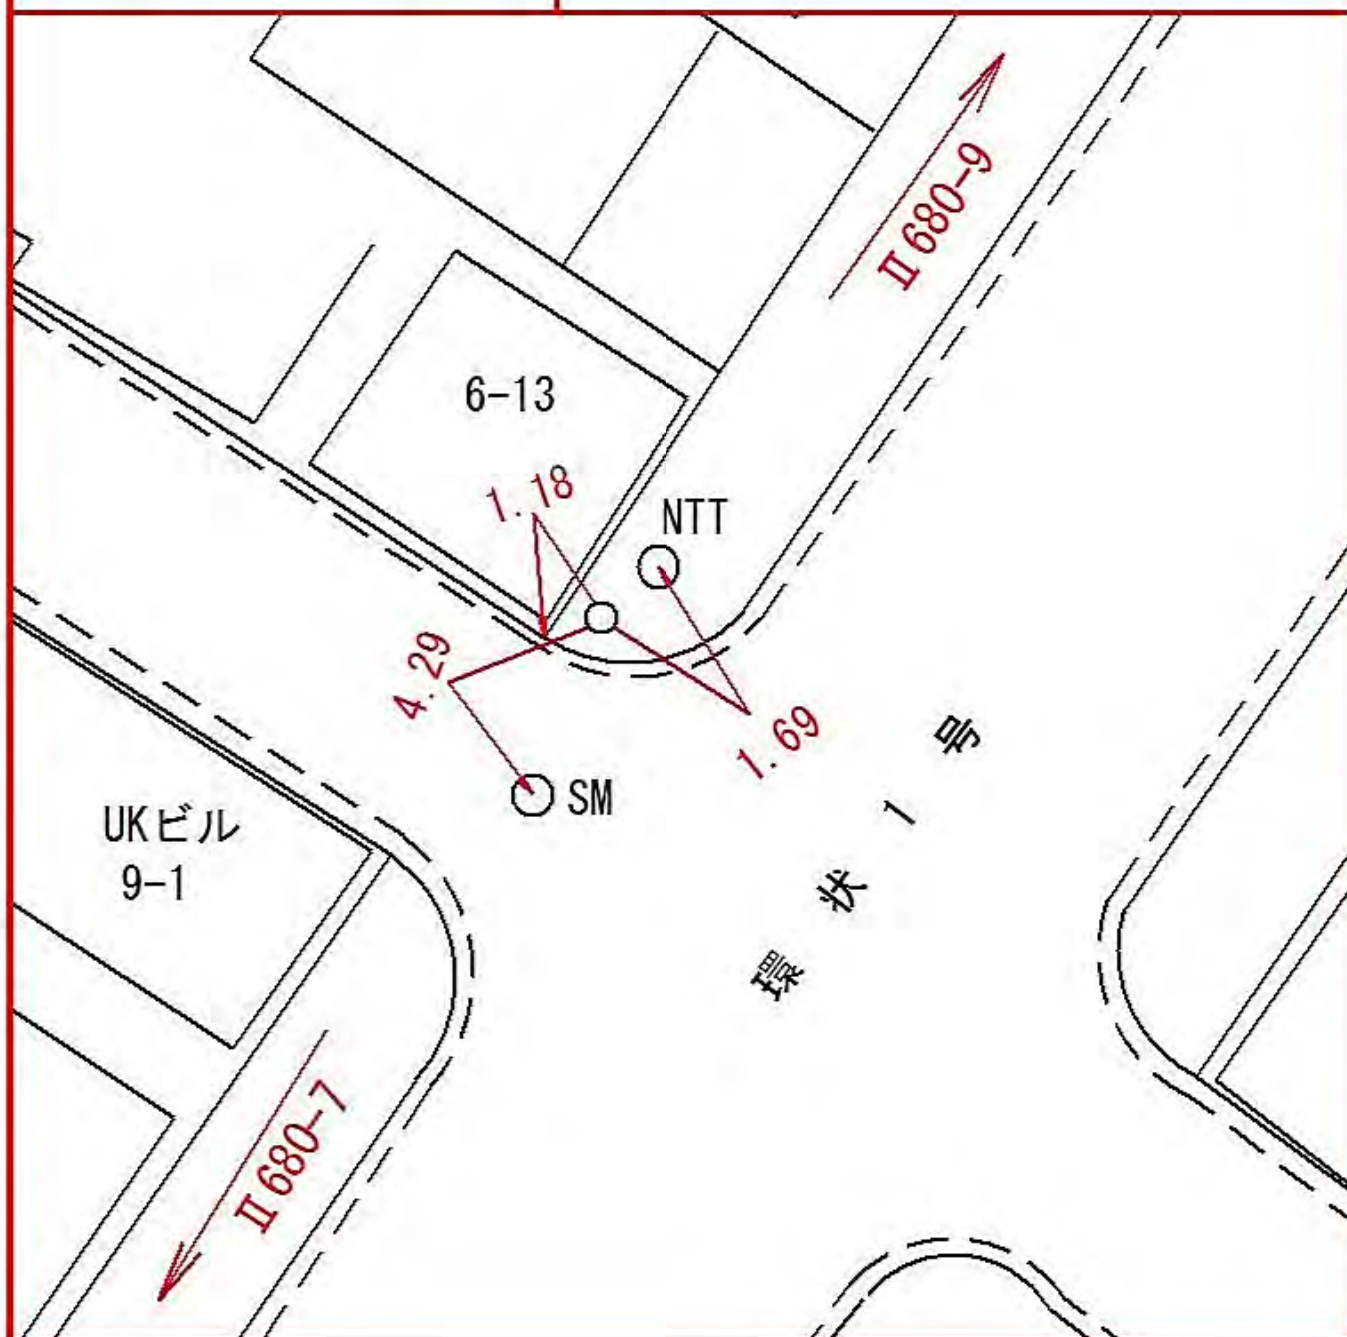



所在地

保土ヶ谷区岩間町一丁目六一番地先

標識ノ種類

金属標 + 鋌 + 木杭

キザミ

線  
番  
号

Ⅱ 680

点  
番  
号

9

要

図





| 線<br>番<br>号 | 点<br>番<br>号 | 標 識 ノ 種 類    | 所 在 地          |
|-------------|-------------|--------------|----------------|
| Ⅱ 680       | 10          | 金属標 + 鋌 + 木杭 | 保土ヶ谷区西久保町一〇番地先 |
| 要 図         |             | キザミ          |                |
|             |             |              |                |

所在地

保土ヶ谷区西久保町一四番地先

標識ノ種類

金属標 + 鋌 + 木杭

キザミ

線  
番  
号

Ⅱ680

点  
番  
号

11

要

図

ディパーク  
横濱天王町  
14

Ⅱ680-10

4.85

3.38

SM

4.62

Ⅱ680-12



所在地

保土ヶ谷区西久保町一八番地先

標識ノ種類

金属標 + 鋌 + 木杭

キザミ

線番号


Ⅱ 680

点番号


12

要

図

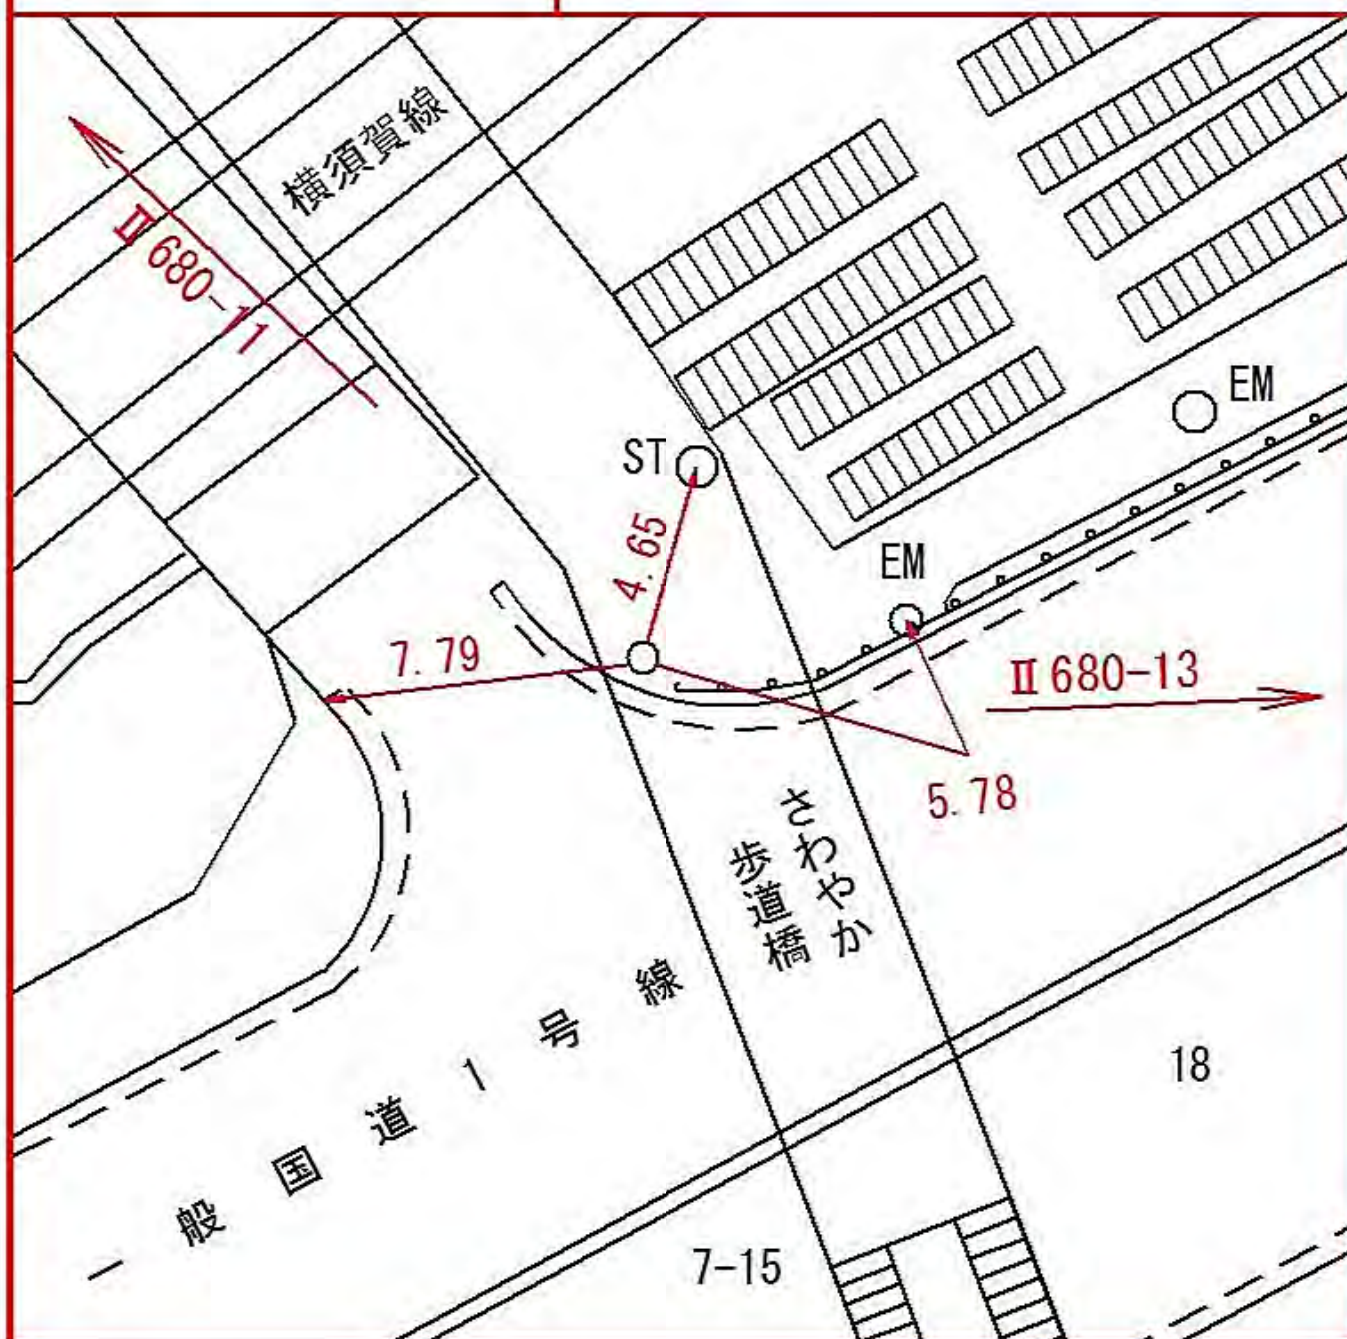

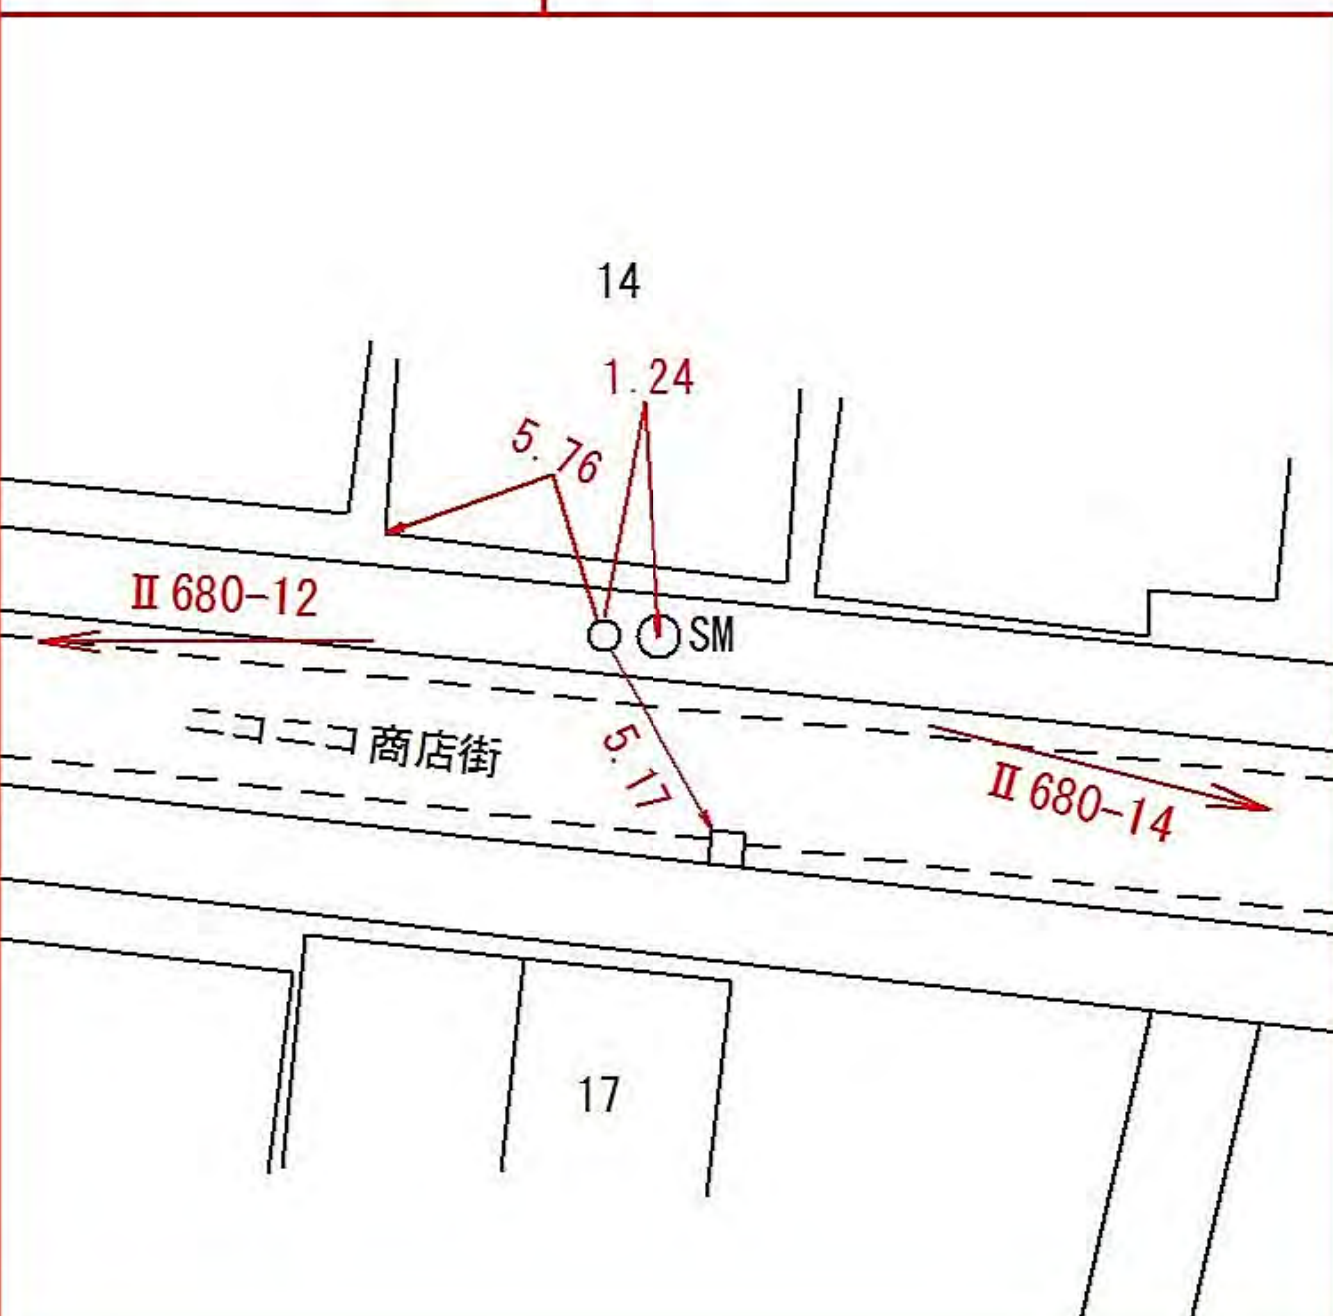

| 線<br>番<br>号                                                                        | 点<br>番<br>号 | 標 識 ノ 種 類    | 所 在 地      |
|------------------------------------------------------------------------------------|-------------|--------------|------------|
| Ⅱ 680                                                                              | 13          | 金属標 + 鋌 + 木杭 | 西区久保町一四番地先 |
| 要 図                                                                                |             | キザミ          |            |
|  |             |              |            |

所在地

西区久保町二六一一九番地先

標 識 ノ 種 類

金属標 + 鋌 + 木杭

キザミ

線  
番  
号


Ⅱ 680

点  
番  
号

15

要

図

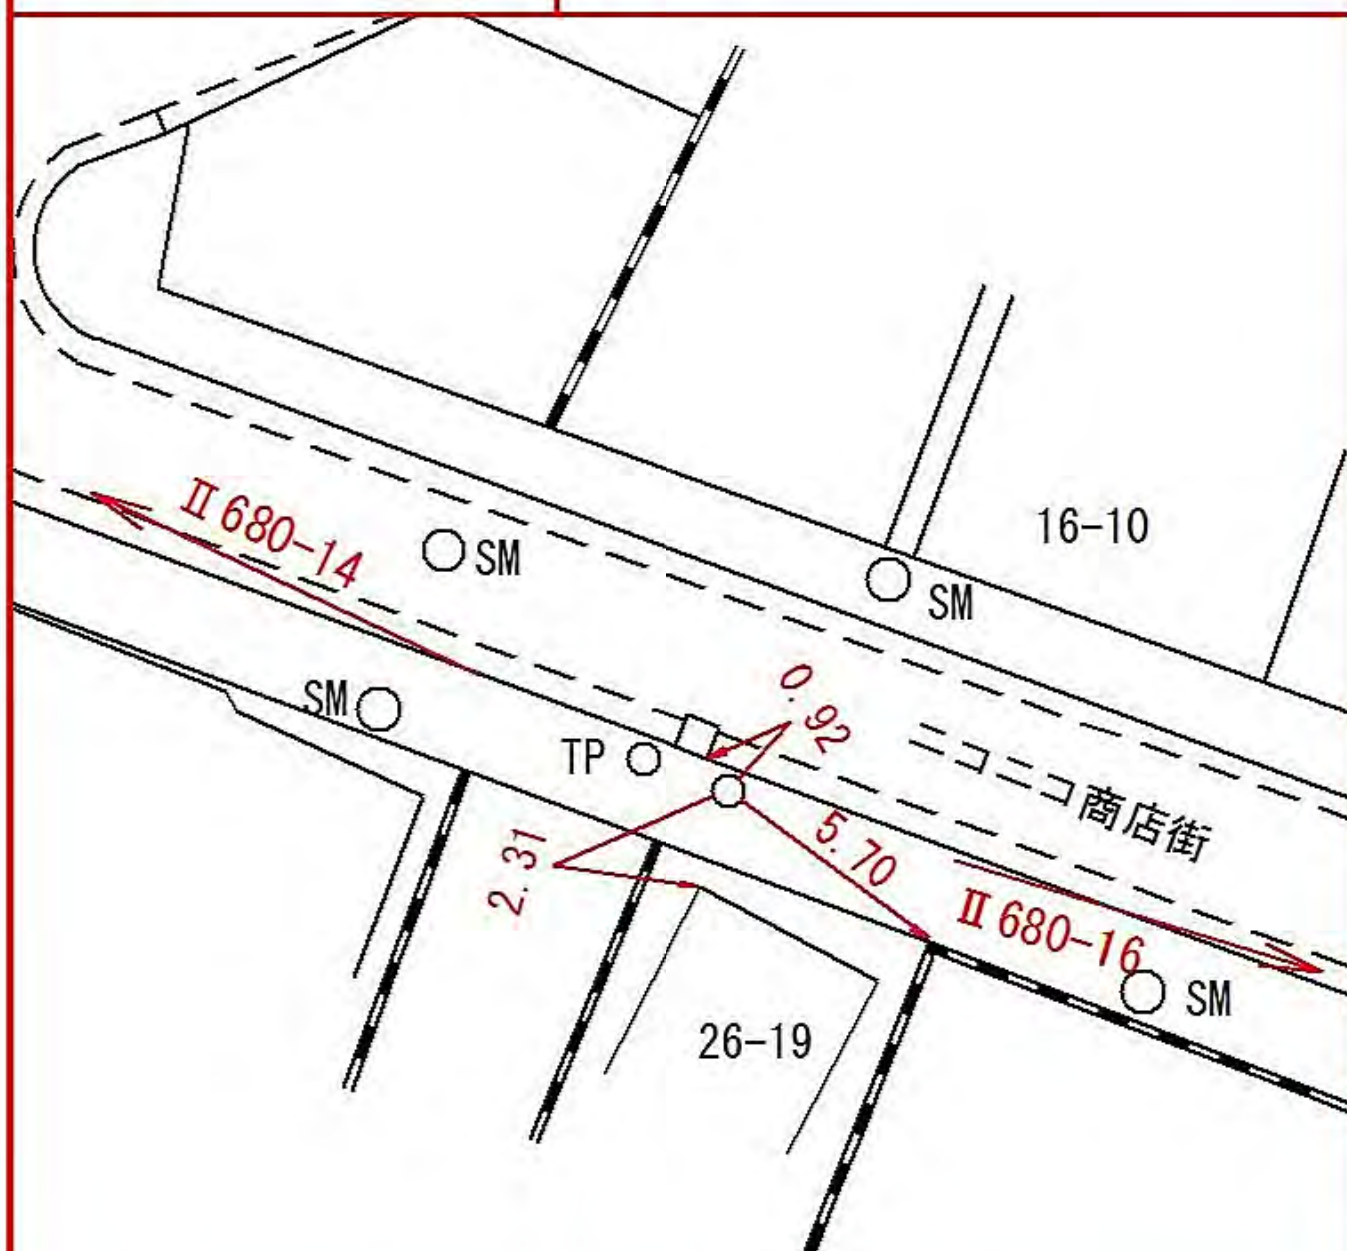



所在地

西区久保町二四一三〇番地先

標 識 ノ 種 類

金属標 + 鋌 + 木杭

キザミ

線  
番  
号


Ⅱ 680

点  
番  
号

16

要

図

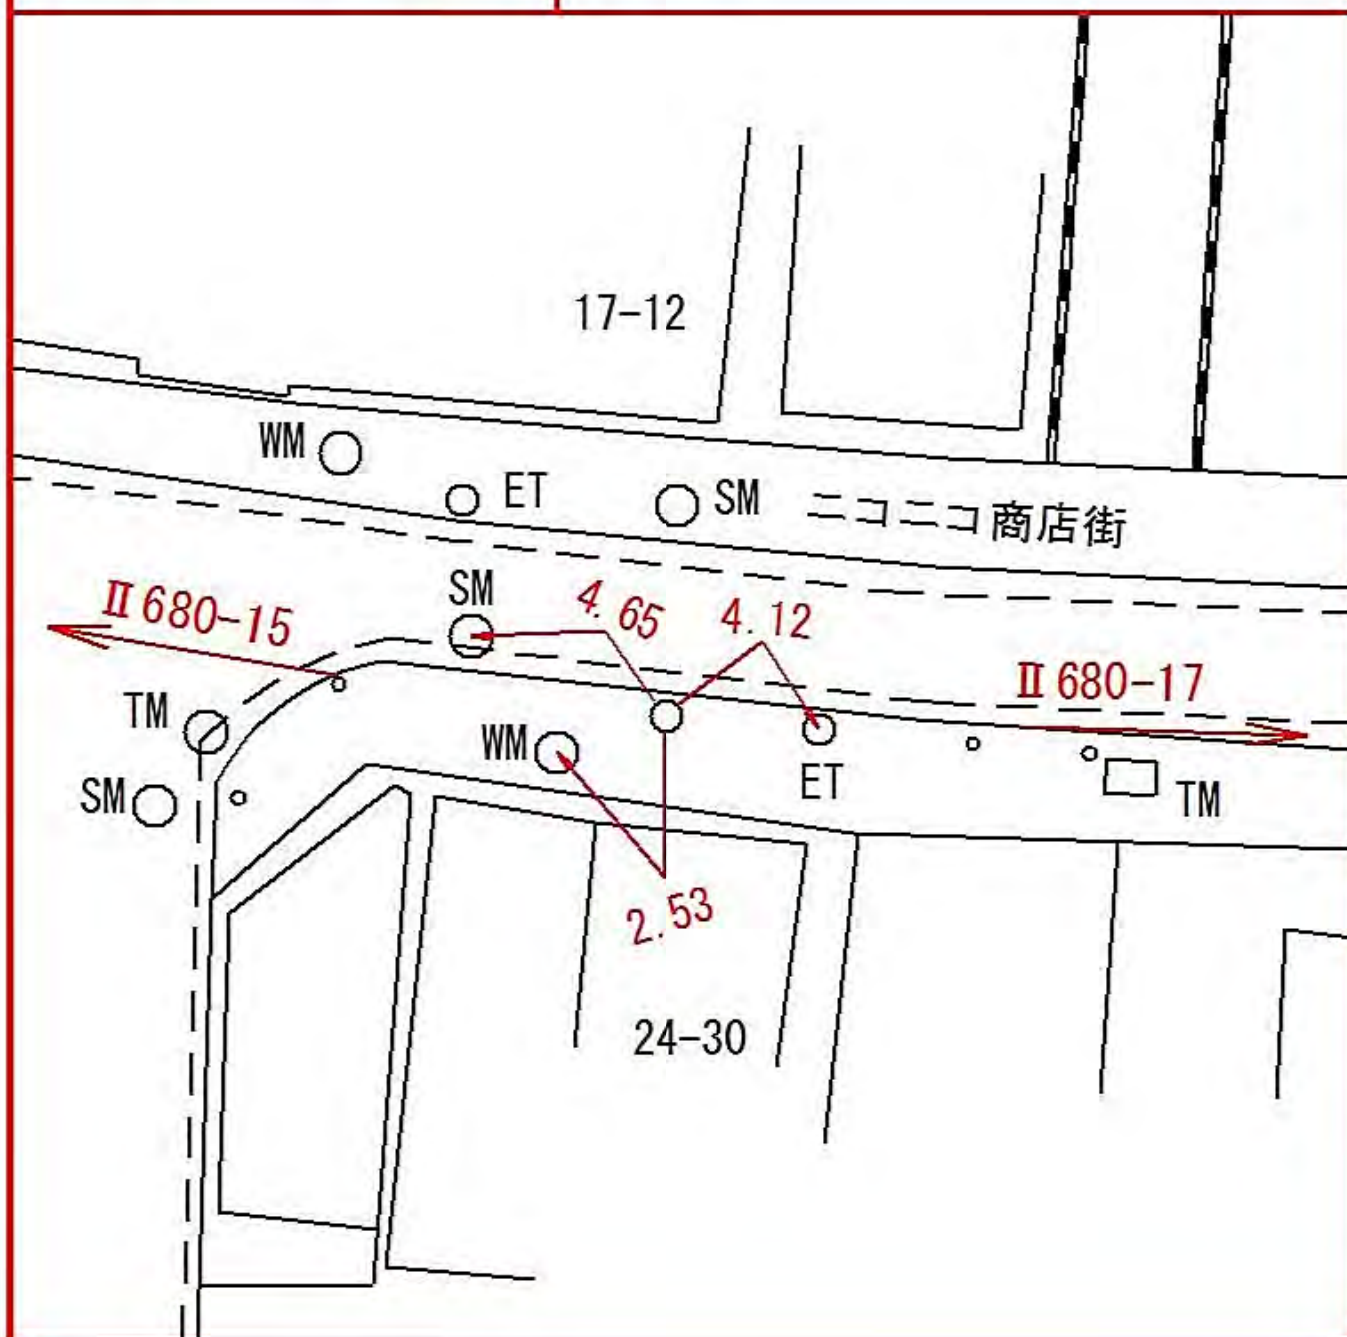



所在地

西区久保町二三―一 番地先

標 識 ノ 種 類

金属標 + 鋌 + 木杭

キザミ


点  
番  
号


17

線  
番  
号

Ⅱ 680

要 図

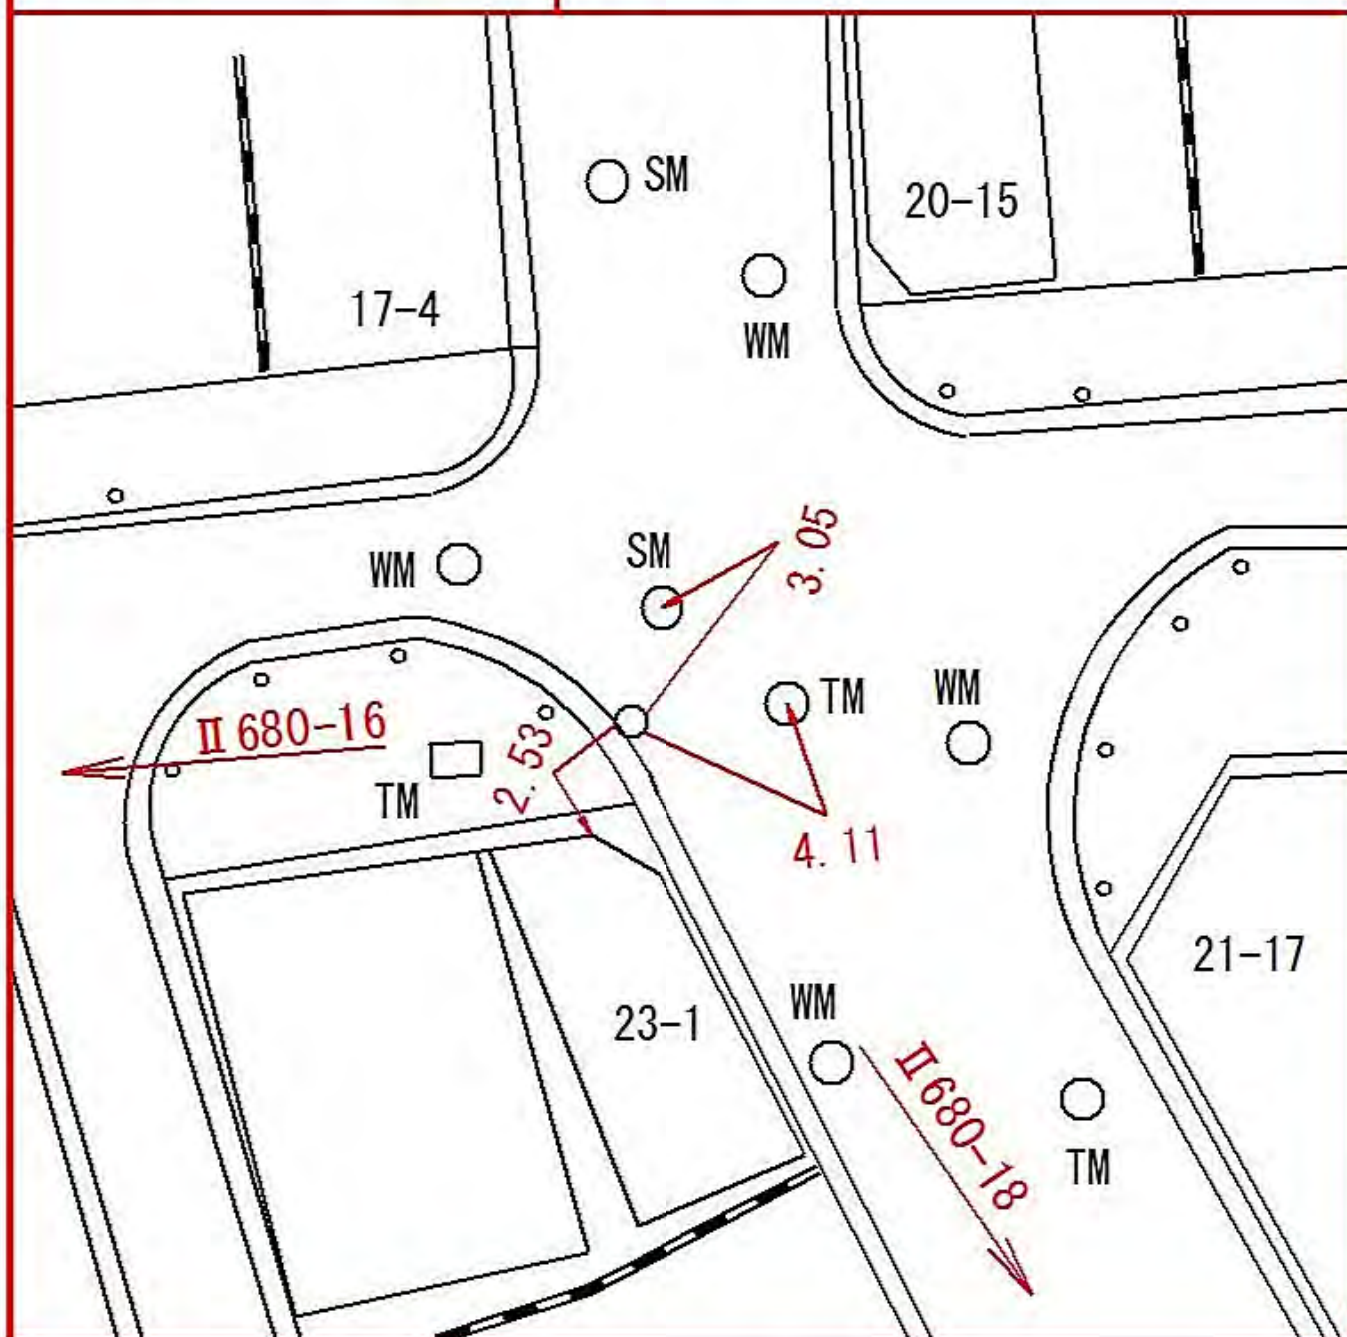
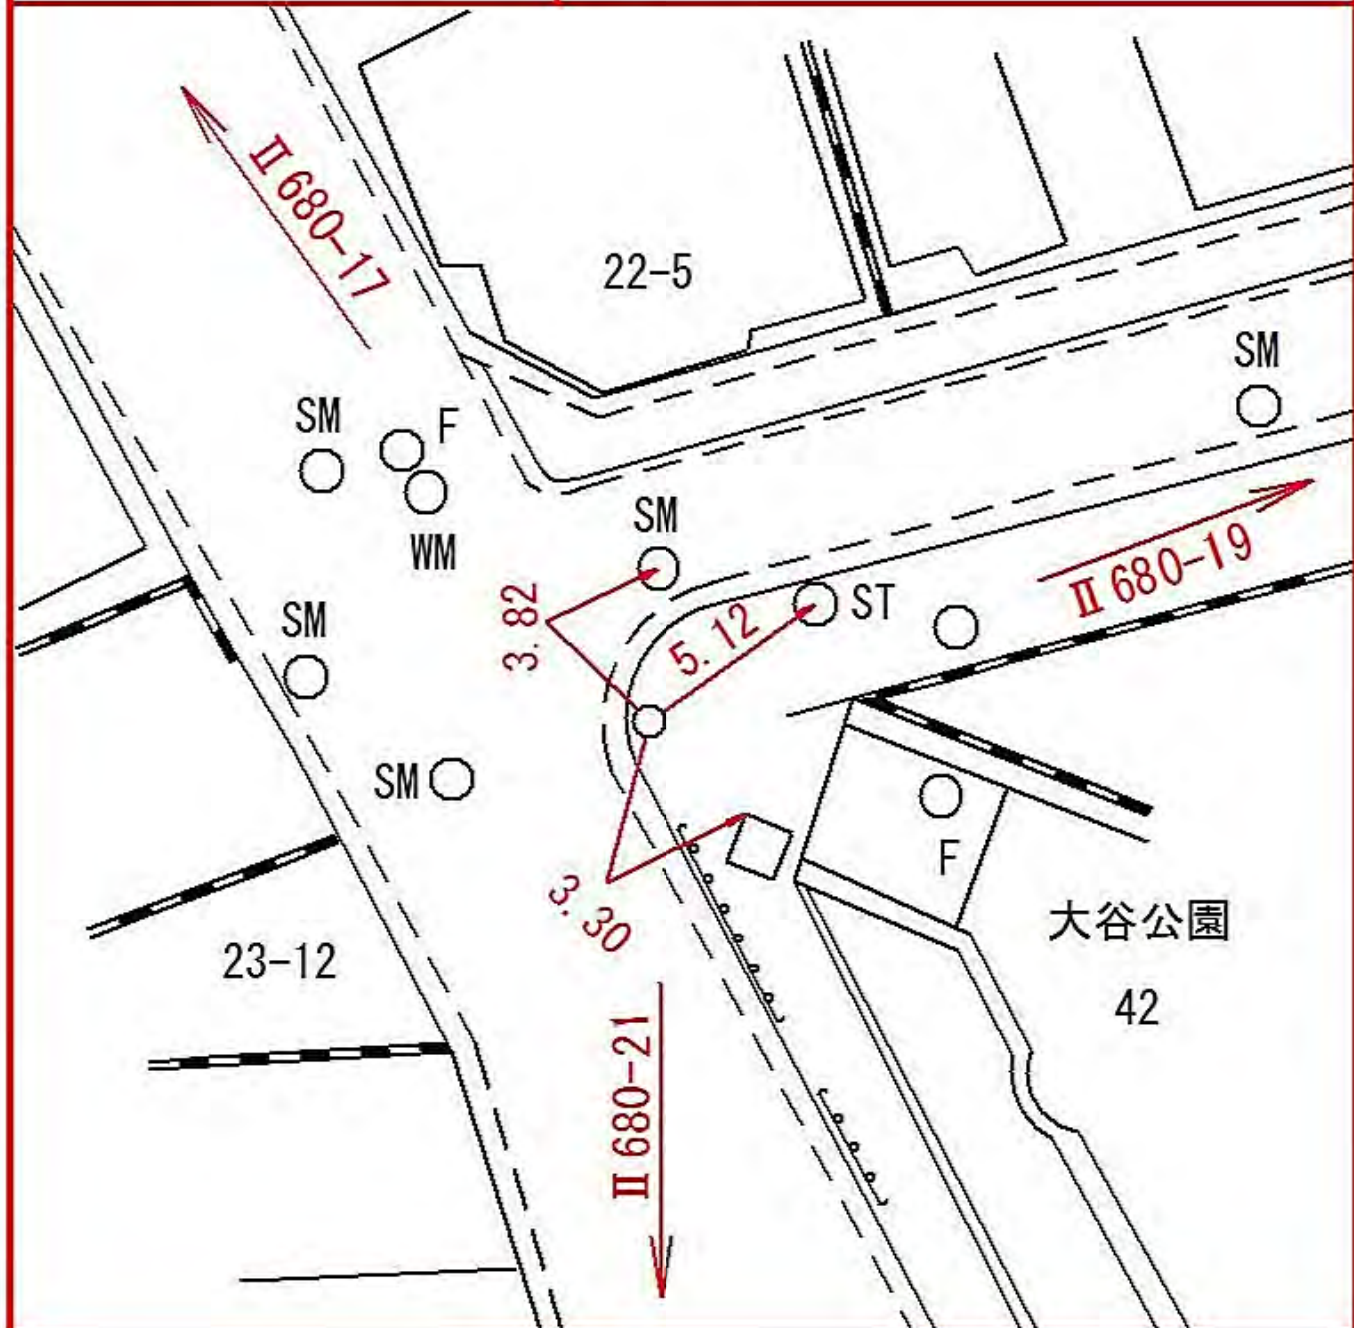
| 線<br>番<br>号                                                                        | 点<br>番<br>号 | 標 識 ノ 種 類   | 所 在 地      |
|------------------------------------------------------------------------------------|-------------|---|------------|
| Ⅱ 680                                                                              | 18          | <div data-bbox="619 427 1326 573"> <div>金属標</div> <div>+</div> <div>鋌</div> <div>+</div> <div>木杭</div> </div> | 西区久保町四二番地先 |
| 要                                                                                  | 図           | キザミ   |            |
|  |             |   |            |



所在地

西区藤棚町一丁目七三〇番地先

標識ノ種類

金属標 + 鋌 + 木杭

キザミ

線番号


II 680

点番号

19

要

図

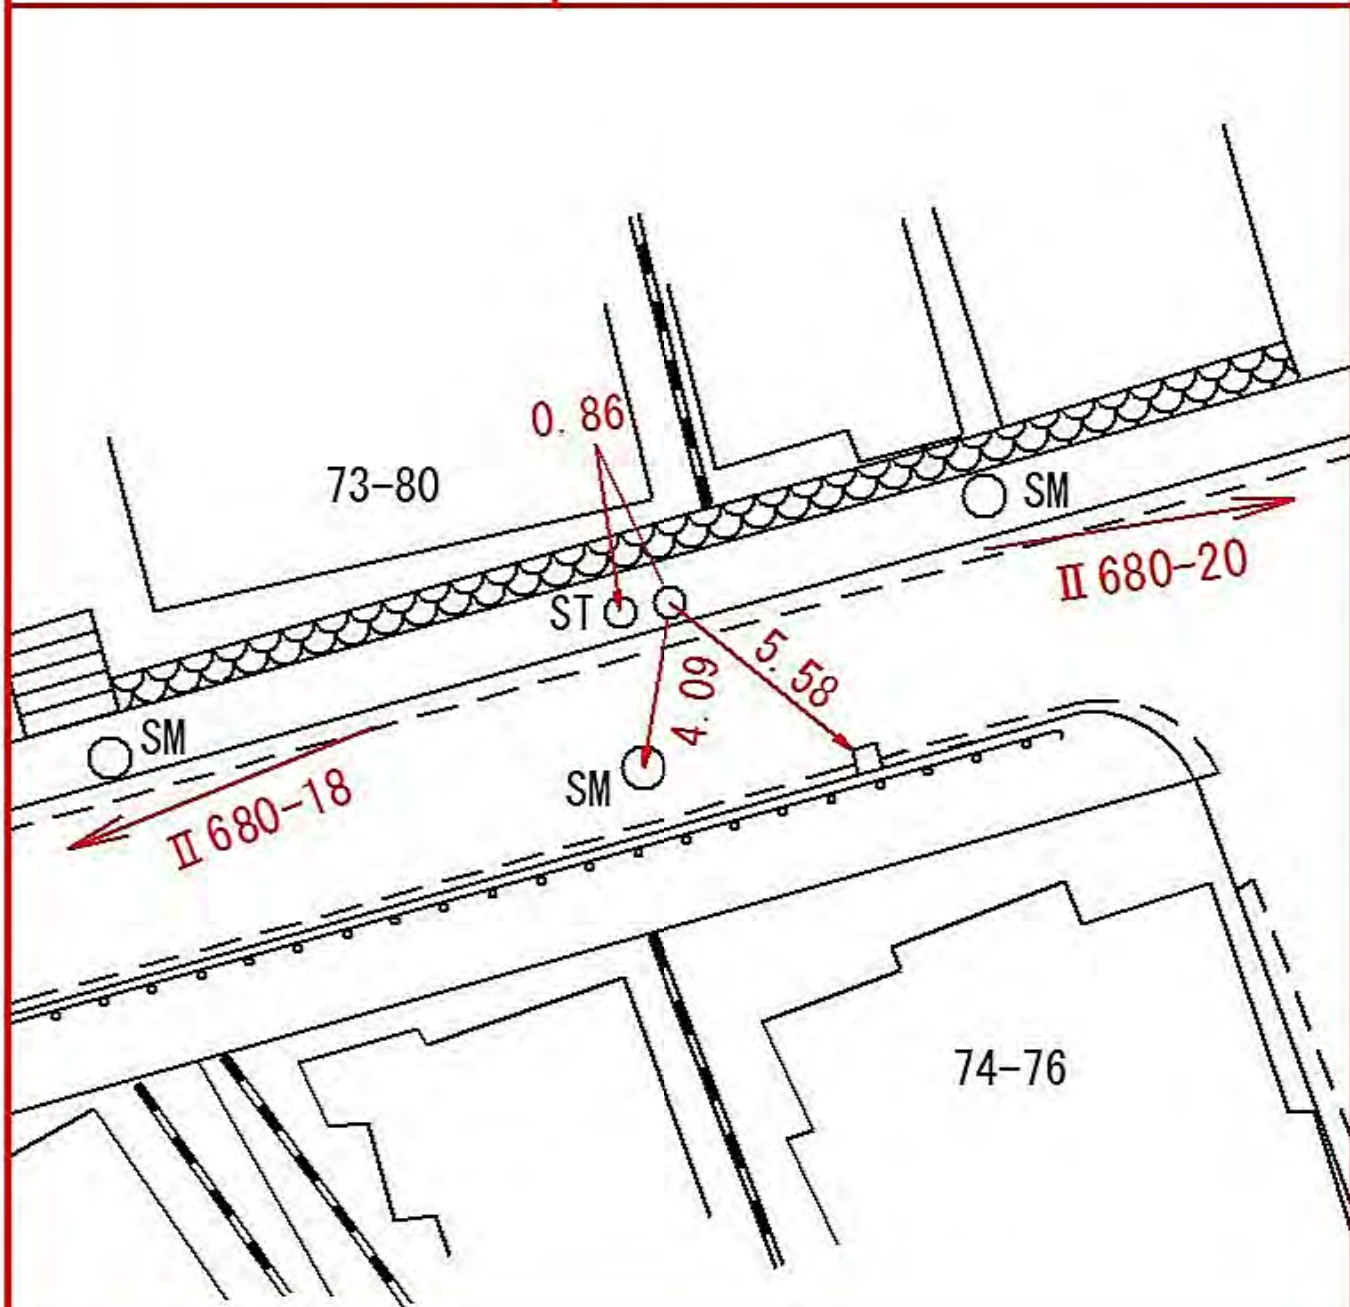





所在地

西区久保町四〇一二八番地先

標識ノ種類

金属標 + 鋌 + 木杭

キザミ

線番号


II 680

点番号

21

要

図

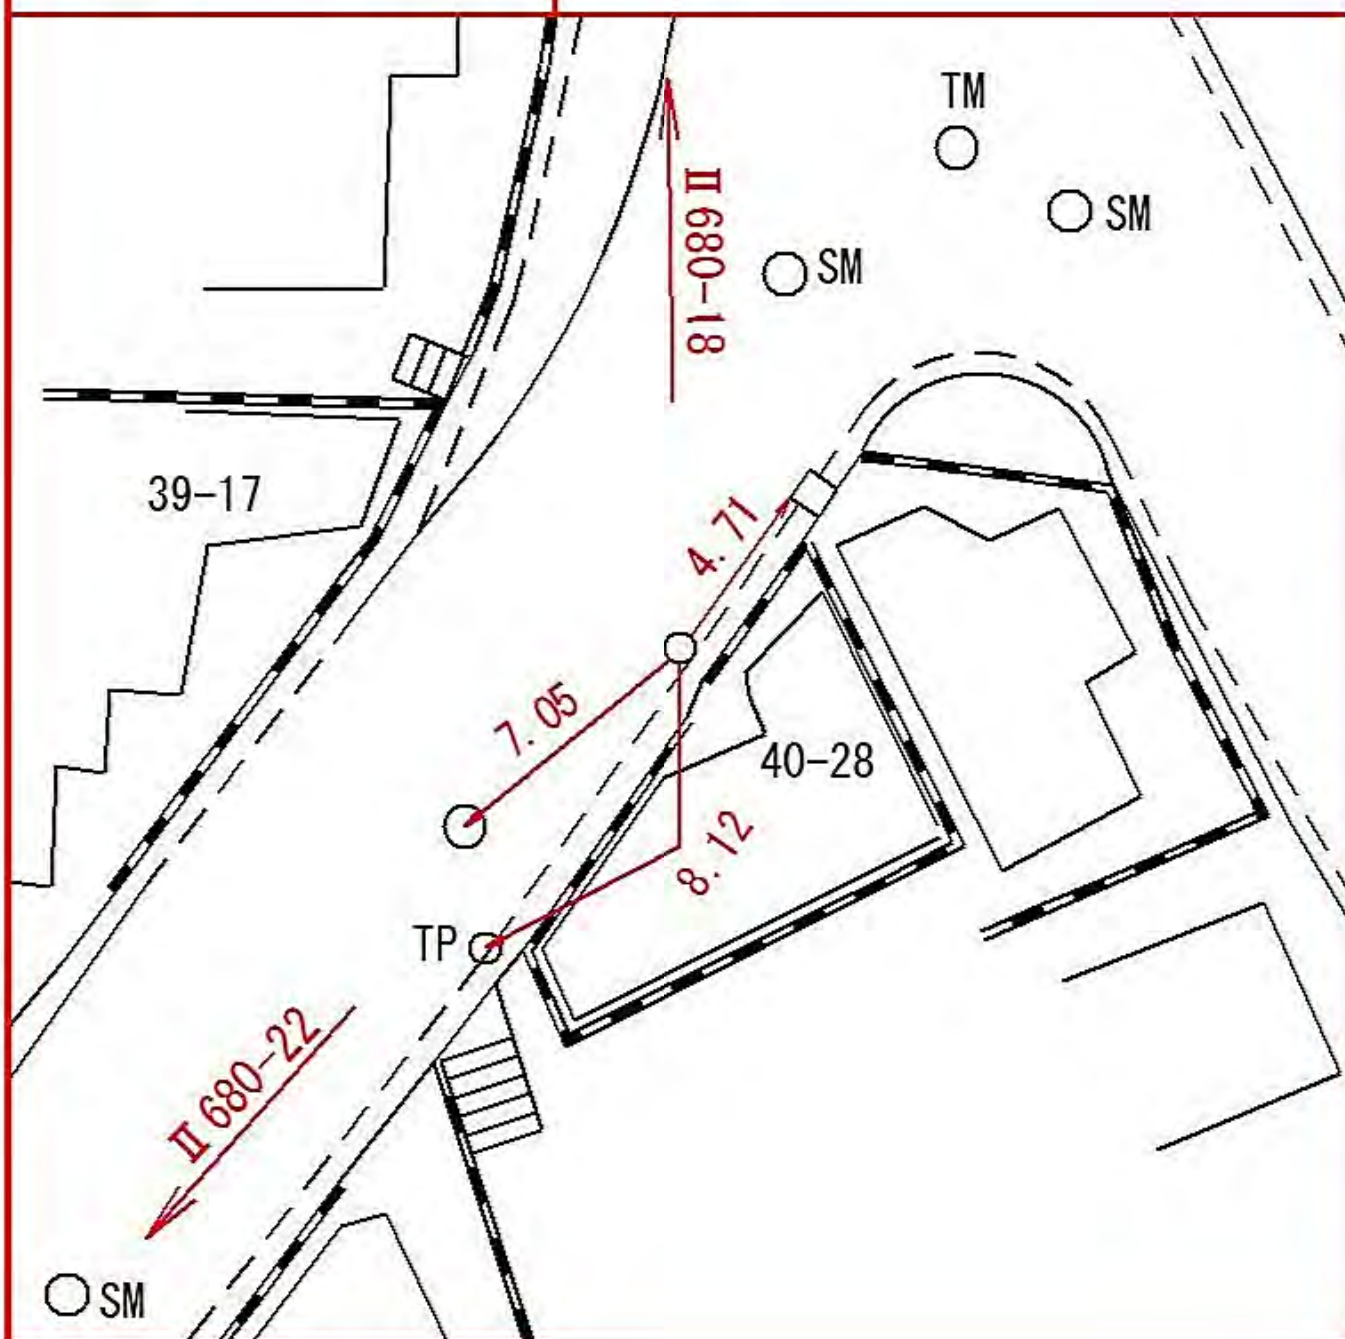



所在地

西区東久保町一三六番地先

標識ノ種類

金属標 + 鋌 + 木杭

キザミ

線  
番  
号


Ⅱ 680

点  
番  
号

22

要

図

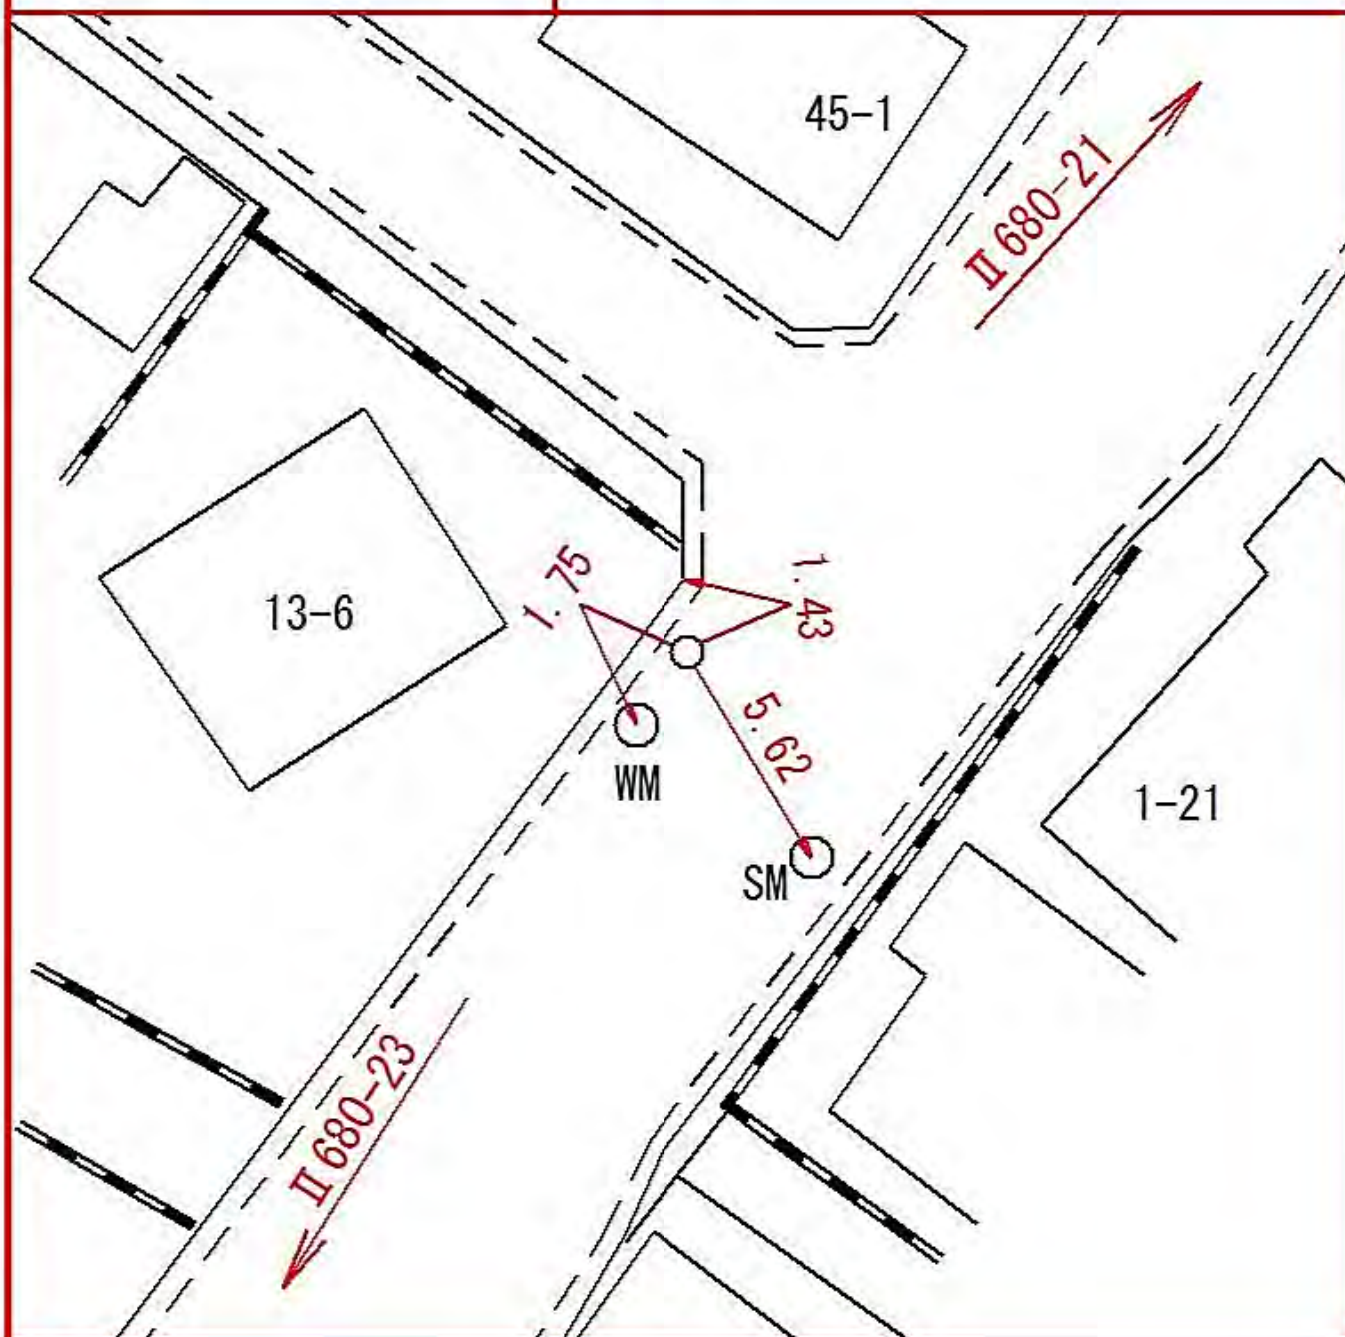



| 線<br>番<br>号 | 点<br>番<br>号 | 標 識 ノ 種 類    | 所 在 地        |
|-------------|-------------|--------------|--------------|
| Ⅱ 680       | 23          | 金属標 + 鋌 + 木杭 | 西区東久保町二一八番地先 |
| 要 図         |             | キザミ          |              |
|             |             |              |              |

| 線<br>番<br>号 | 点<br>番<br>号 | 標 識 ノ 種 類    | 所 在 地         |
|-------------|-------------|--------------|---------------|
| Ⅱ 680       | 25          | 金属標 + 鋌 + 木杭 | 西区東久保町四一二四番地先 |
| 要 図         |             | キザミ          |               |
|             |             |              |               |



| 線<br>番<br>号                                                                        | 点<br>番<br>号 | 標 識 ノ 種 類                                                        | 所 在 地         |
|------------------------------------------------------------------------------------|-------------|------------------------------------------------------------------|---------------|
| Ⅱ 680                                                                              | 26          | <div data-bbox="619 432 1329 577"> <div>金属標</div>+ 鋌 + 木杭 </div> | 西区東久保町三六一三番地先 |
| 要                                                                                  | 図           | キザミ                                                              |               |
|  |             |                                                                  |               |



所在地

西区東久保町三六一一 番地先

標 識 ノ 種 類

金属標 + 鋌 + 木杭

キザミ

線  
番  
号


Ⅱ 680

点  
番  
号

27

要

図

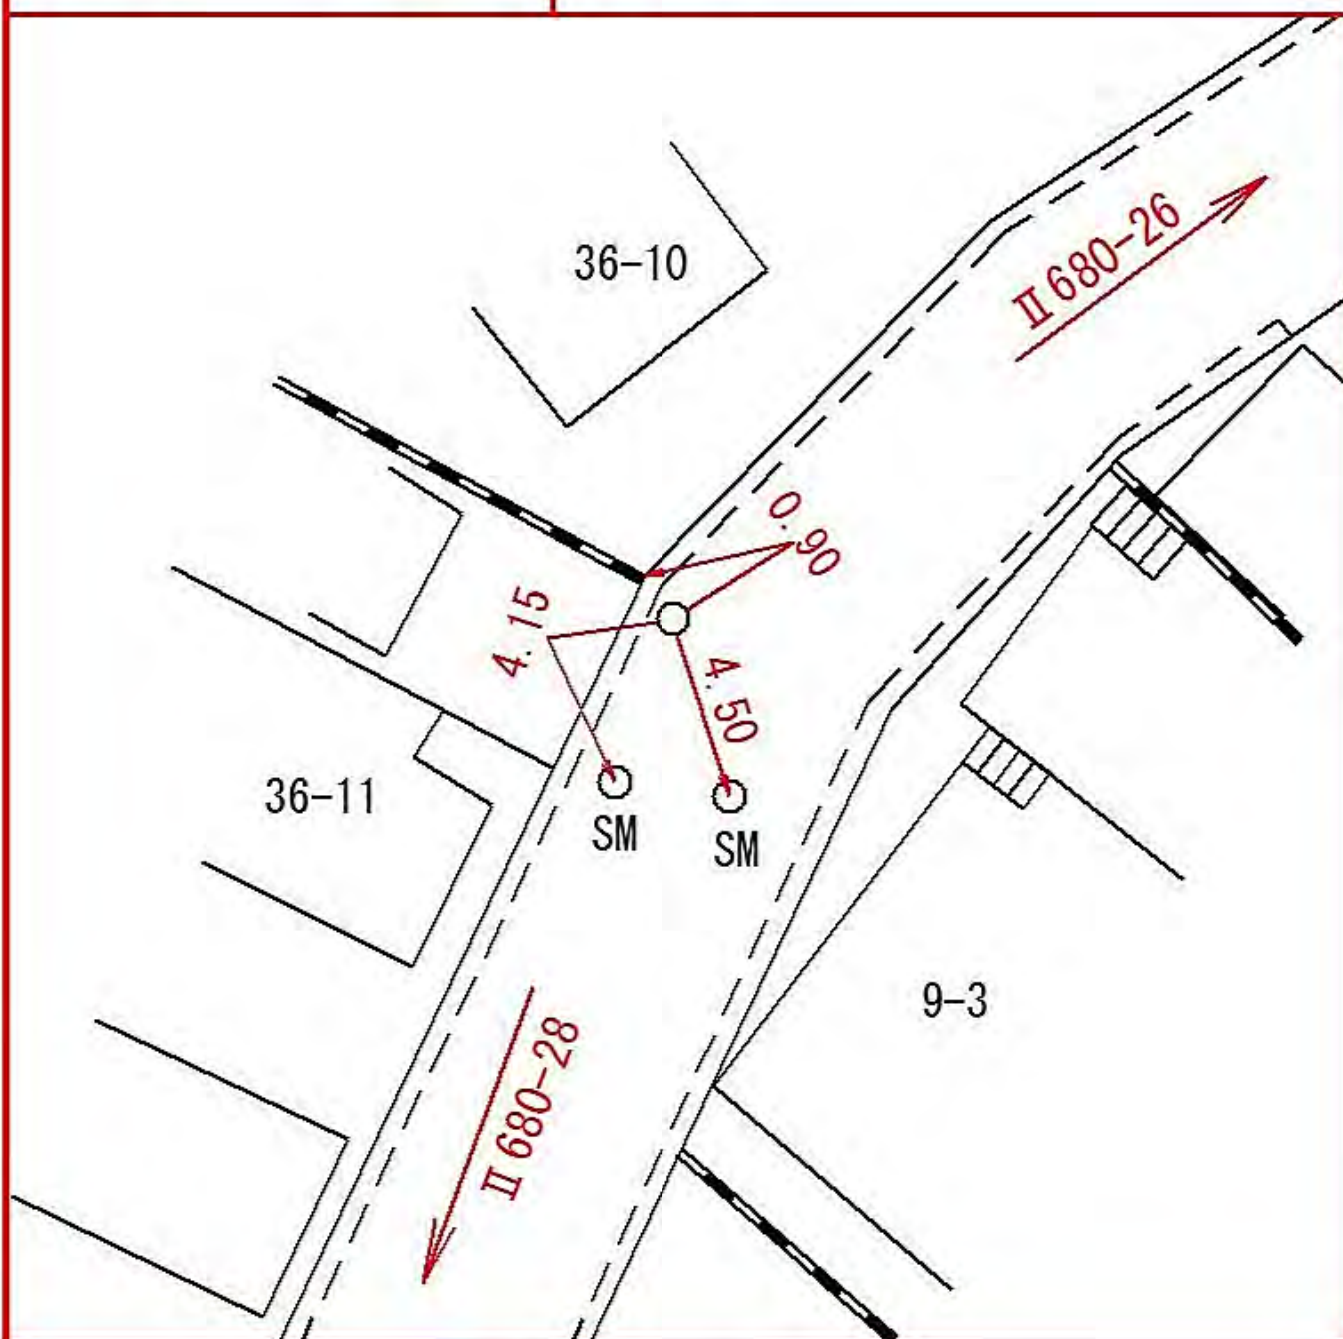

所在地

西区元久保町九一六番地先

標識ノ種類

金属標 + 鋌 + 木杭

キザミ

線番号


Ⅱ680

点番号

28

要

図

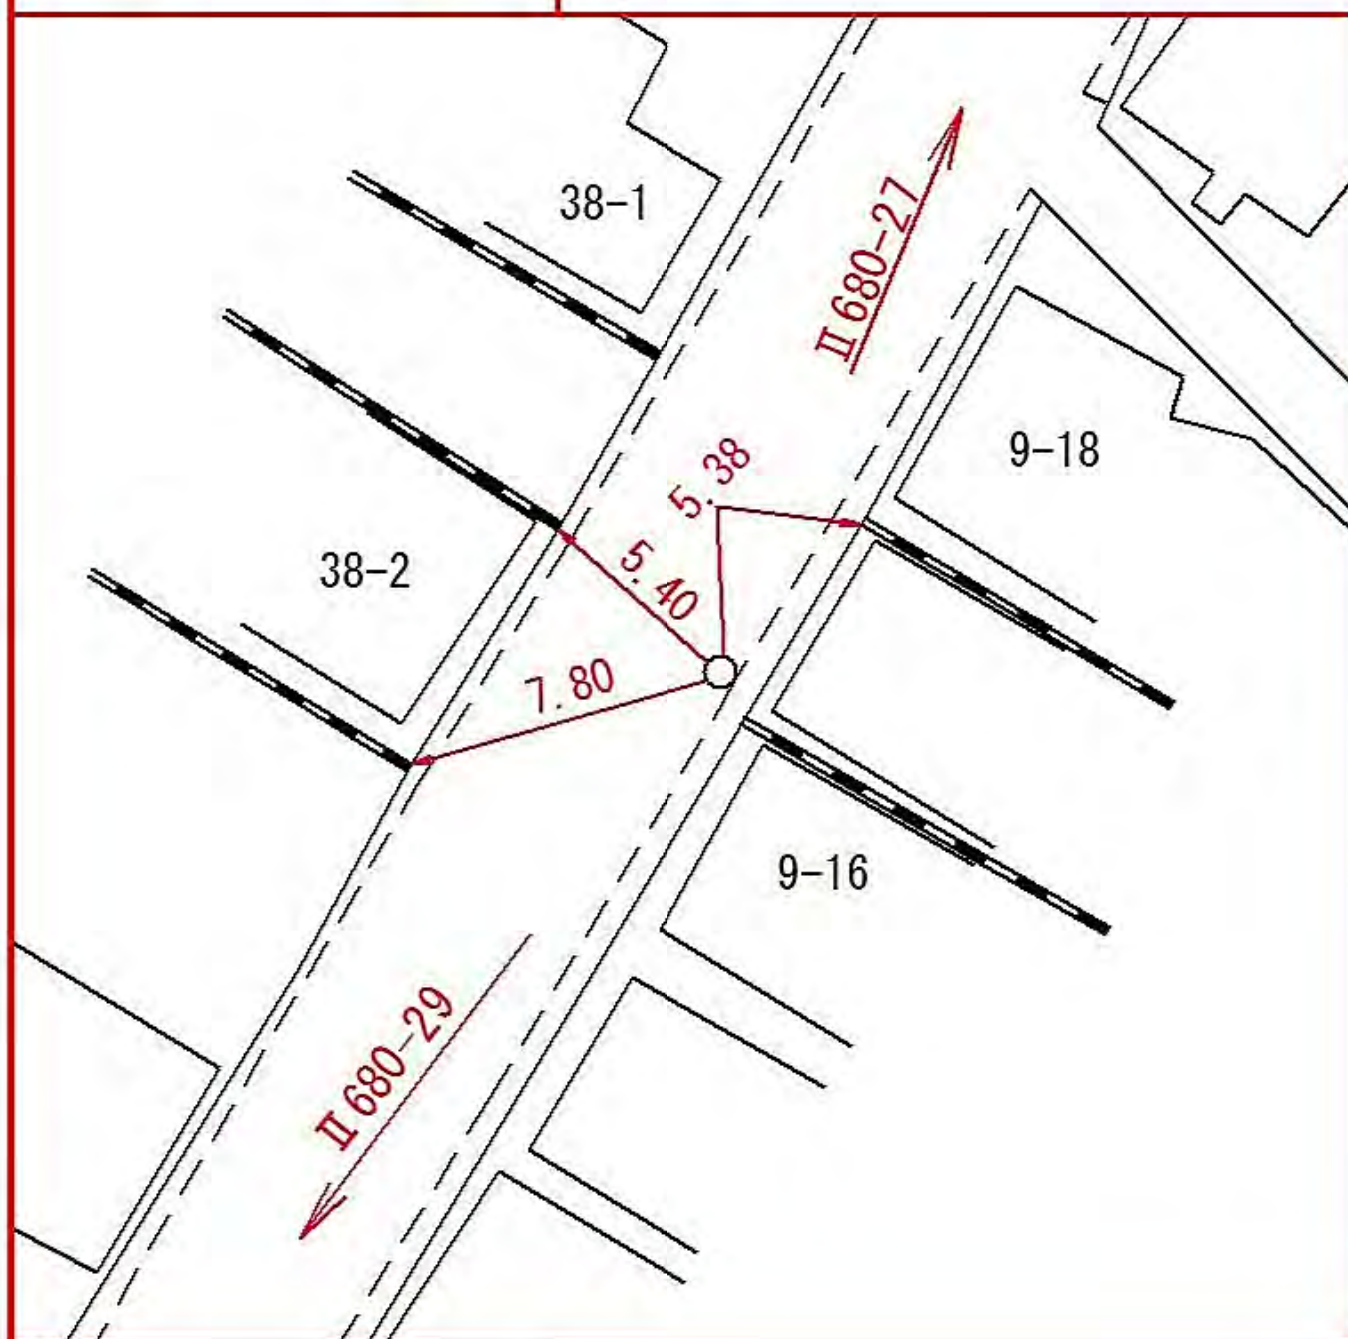



| 線<br>番<br>号 | 点<br>番<br>号 | 標 識 ノ 種 類    | 所 在 地         |
|-------------|-------------|--------------|---------------|
| Ⅱ 680       | 29          | 金属標 + 鋌 + 木杭 | 西区元久保町八一二四番地先 |
| 要 図         |             | キザミ          |               |
|             |             |              |               |





| 線<br>番<br>号 | 点<br>番<br>号 | 標 識 ノ 種 類    | 所 在 地          |
|-------------|-------------|--------------|----------------|
| Ⅱ 680       | 32          | 金属標 + 鋌 + 木杭 | 保土ヶ谷区岩井町三二〇番地先 |
| 要 図         |             | キザミ          |                |

| 線<br>番<br>号 | 点<br>番<br>号 | 標 識 ノ 種 類                                                        | 所 在 地            |
|-------------|-------------|------------------------------------------------------------------|------------------|
| Ⅱ 680       | 33          | <div data-bbox="614 427 1326 573"> <div>金属標</div>+ 鋌 + 木杭 </div> | 保土ヶ谷区岩井町三三二―二番地先 |
| 要           | 図           | キザミ                                                              |                  |
|             |             |                                                                  |                  |



| 線<br>番<br>号   | 点<br>番<br>号 | 標 識 ノ 種 類                                                                        | 所 在 地          |
|---|-------------|----------------------------------------------------------------------------------|----------------|
| Ⅱ 680   | 34          | <div> <div>金属標</div> <div>+</div> <div>鋌</div> <div>+</div> <div>木杭</div> </div> | 保土ヶ谷区岩井町三〇八番地先 |
| 要 図   |             | キザミ                                                                              |                |
| <p>334-2</p> <p>334-1</p> <p>WM</p> <p>EP</p> <p>SM</p> <p>5.50</p> <p>6.00</p> <p>4.54</p> <p>Ⅱ 680-33</p> <p>市立岩井原中学校<br/>308</p> <p>643</p> |             |                                                                                  |                |

所在地

西区伊勢町三丁目一三番地先

標識ノ種類

金属標 + 鋌 + 木杭

キザミ

点番号

1

線番号

II 681

要 図





所在地

西区西戸部町二丁目一七〇番地先

標 識 ノ 種 類

金属標 + 鋌 + 木杭

キザミ

線  
番  
号


Ⅱ 681

点  
番  
号

2

要

図

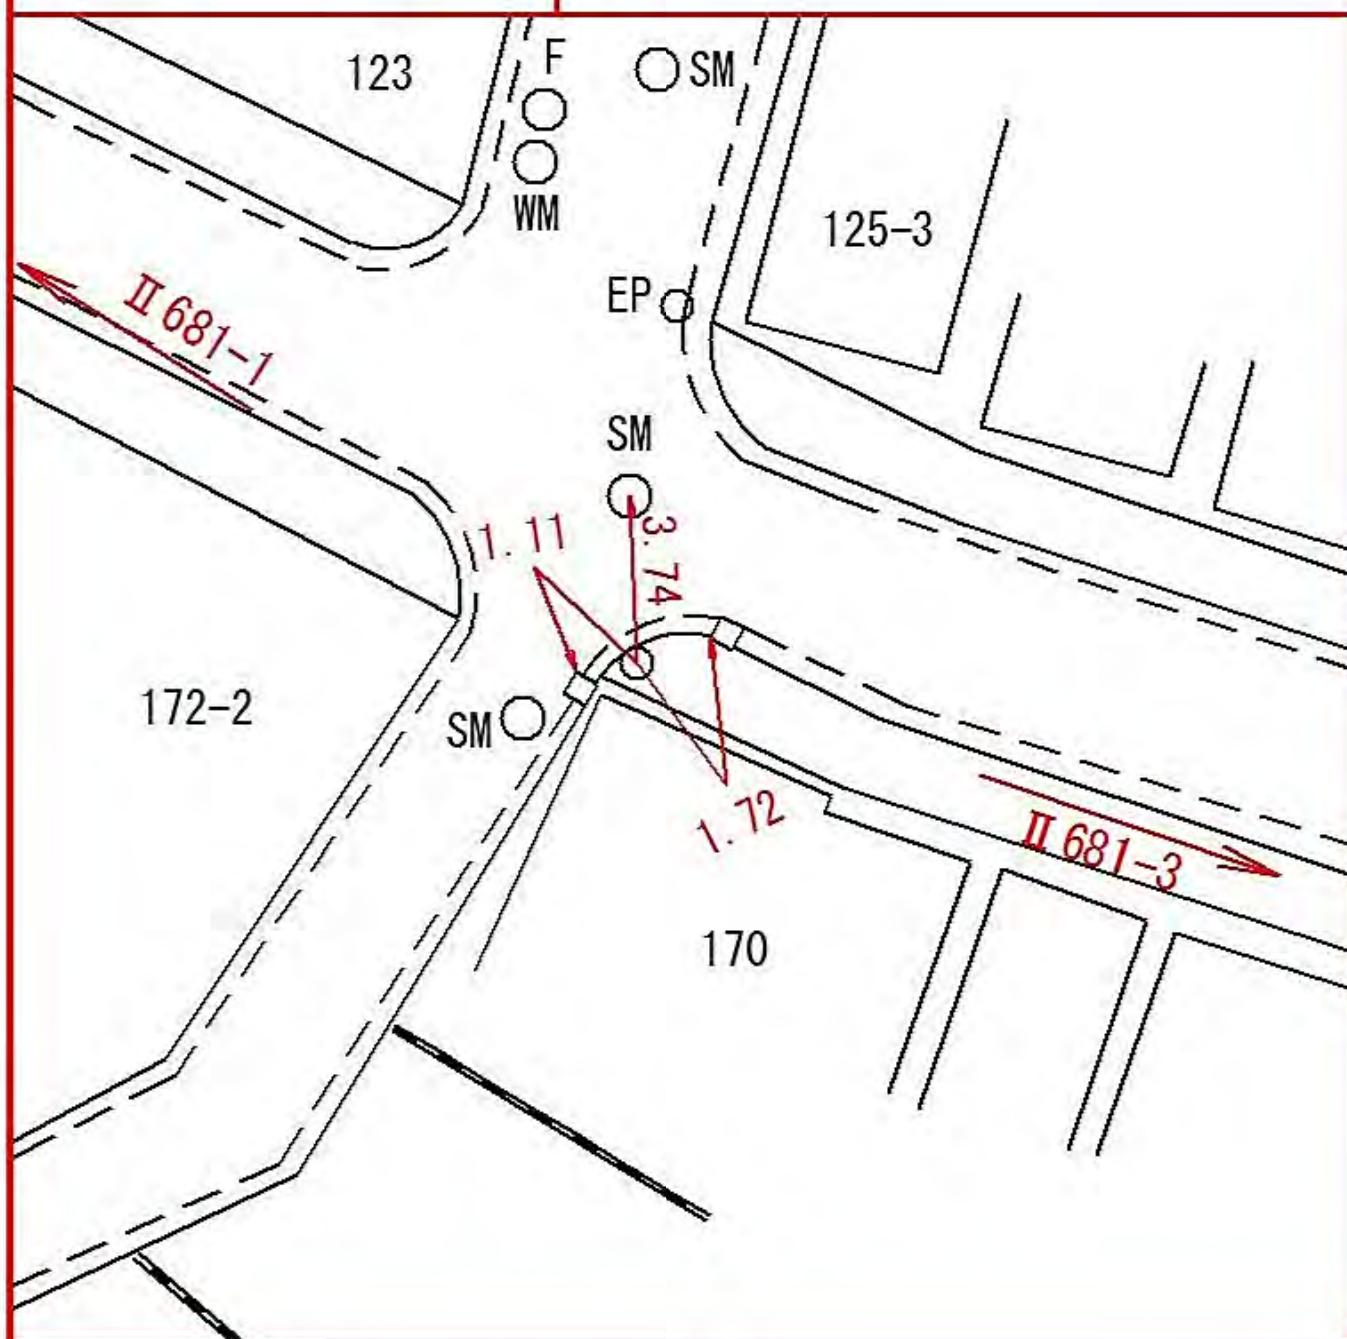

所在地

西区西戸部町二丁目一六五番地先

標識ノ種類

金属標 + 鋌 + 木杭

キザミ

線番号


Ⅱ681

点番号

3

要

図

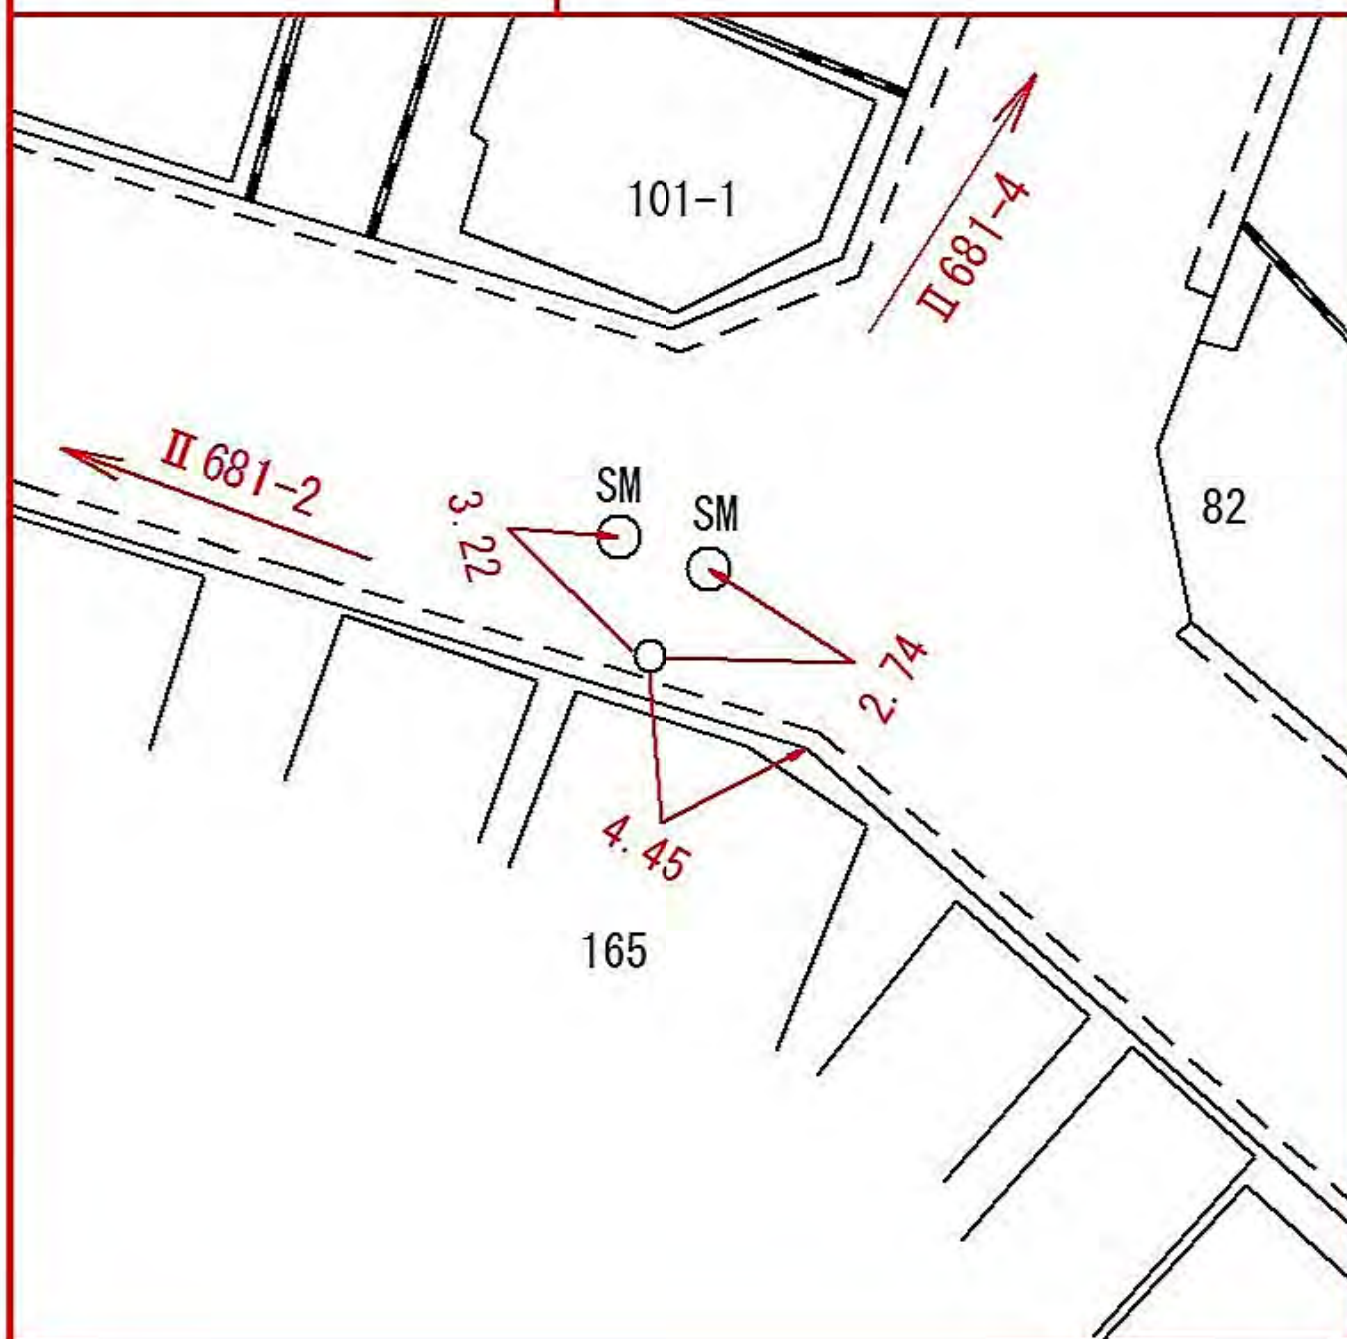



所在地

西区伊勢町二丁目八一一番地先

標識ノ種類

金属標 + 鋌 + 木杭

キザミ

点番号


4

線番号

II 681

要

図

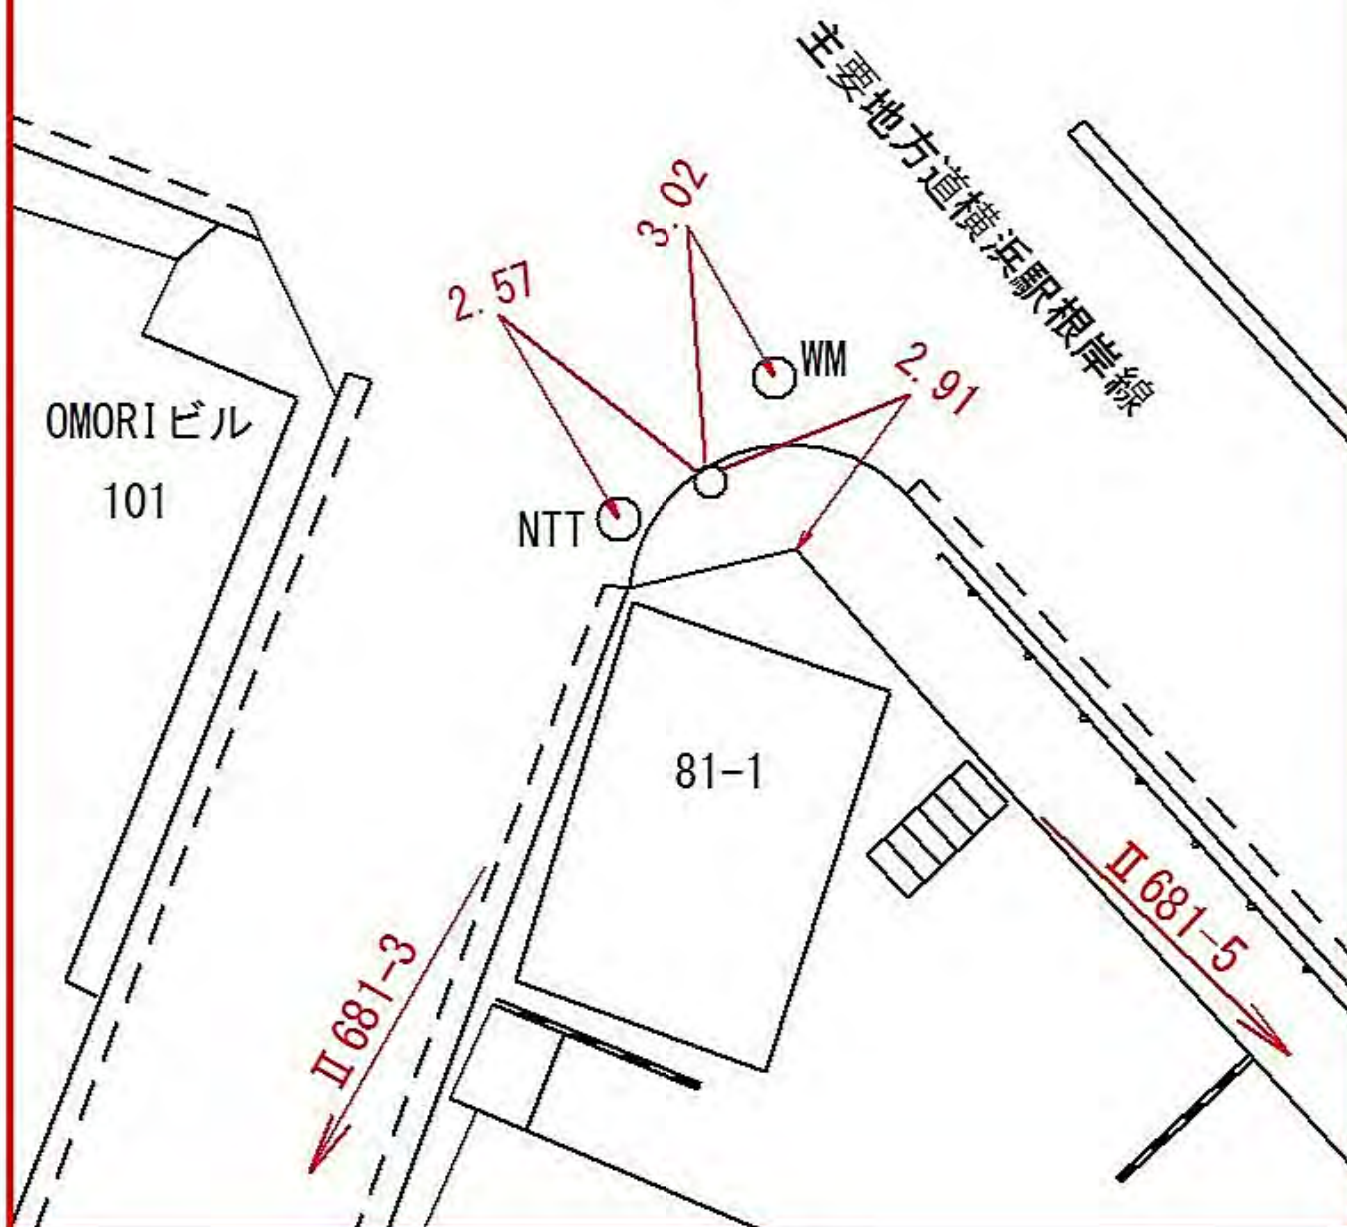

所在地

西区伊勢町一丁目六三番地先

標識ノ種類

金属標 + 鋌 + 木杭

キザミ

線番号


II 681

点番号

5

要

図

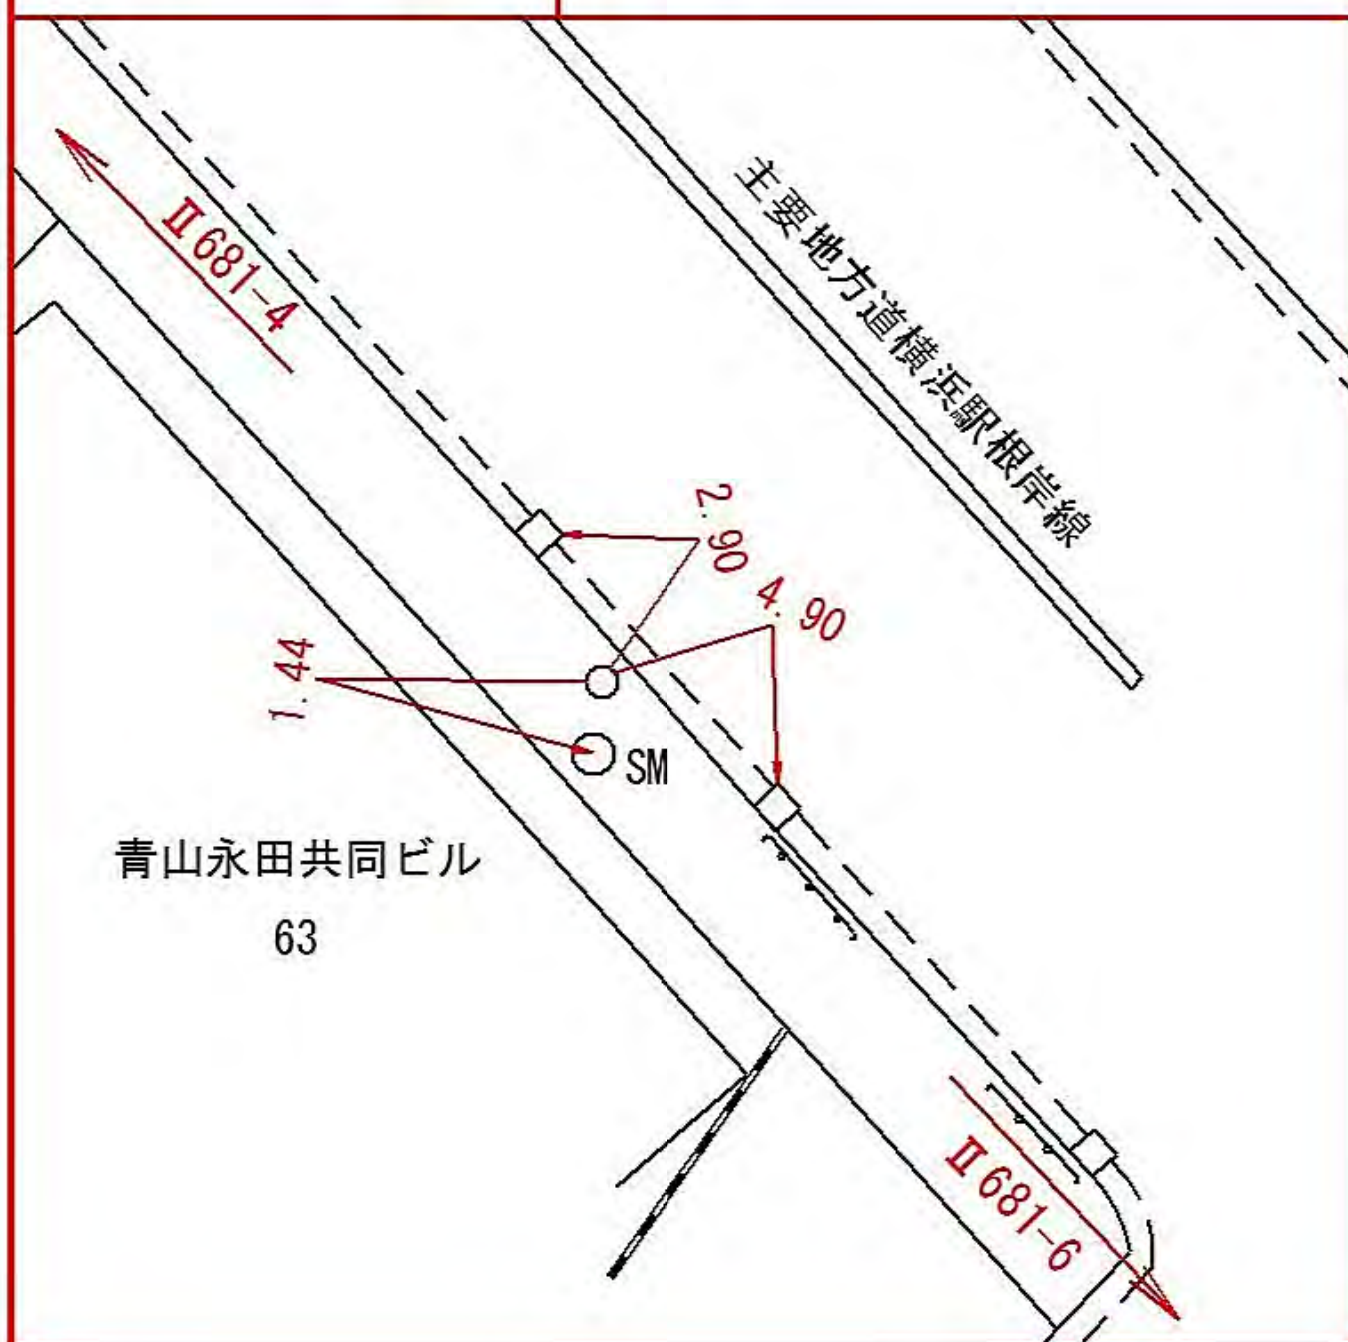



所在地

西区伊勢町一丁目一八番地先

標識ノ種類

金属標 + 鋌 + 木杭

キザミ

線番号


II 681

点番号

6

要

図

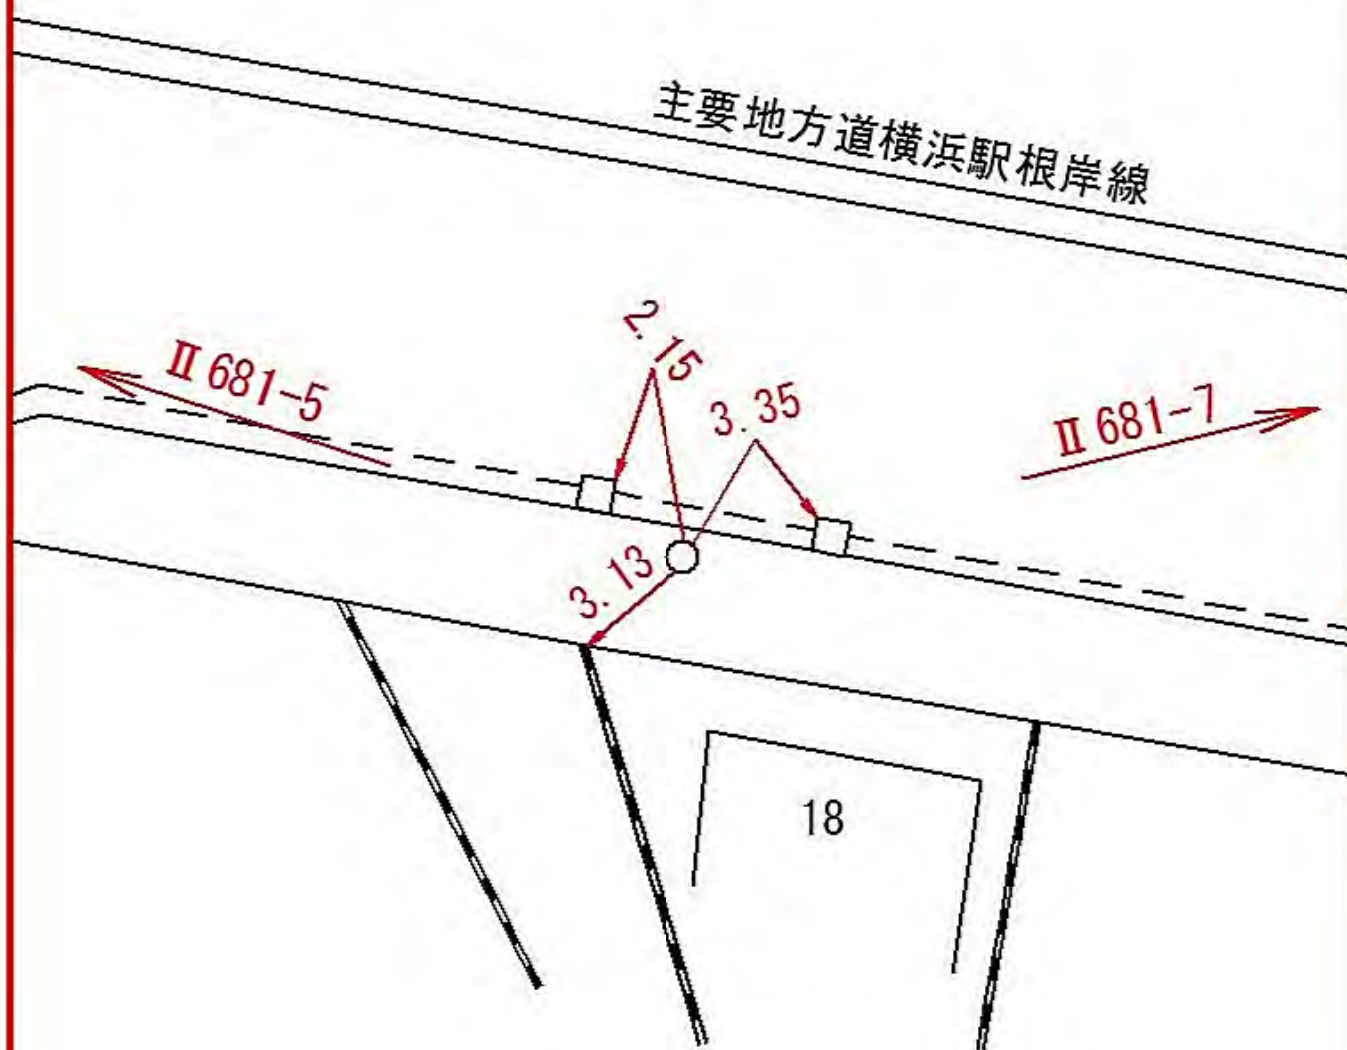

所在地

西区戸部町一丁目二番地先

標識ノ種類

金属標 + 鋌 + 木杭

キザミ

線番号

Ⅱ681

点番号

8

要

図

SPレジデンス  
22

TP

2.26

3.44

SM

EP

1.88

Ⅱ681-9




所在地

西区老松町一丁目三〇番地先

標識ノ種類

金属標 + 鋌 + 木杭

キザミ

線番号


II 681

点番号

9

要

図

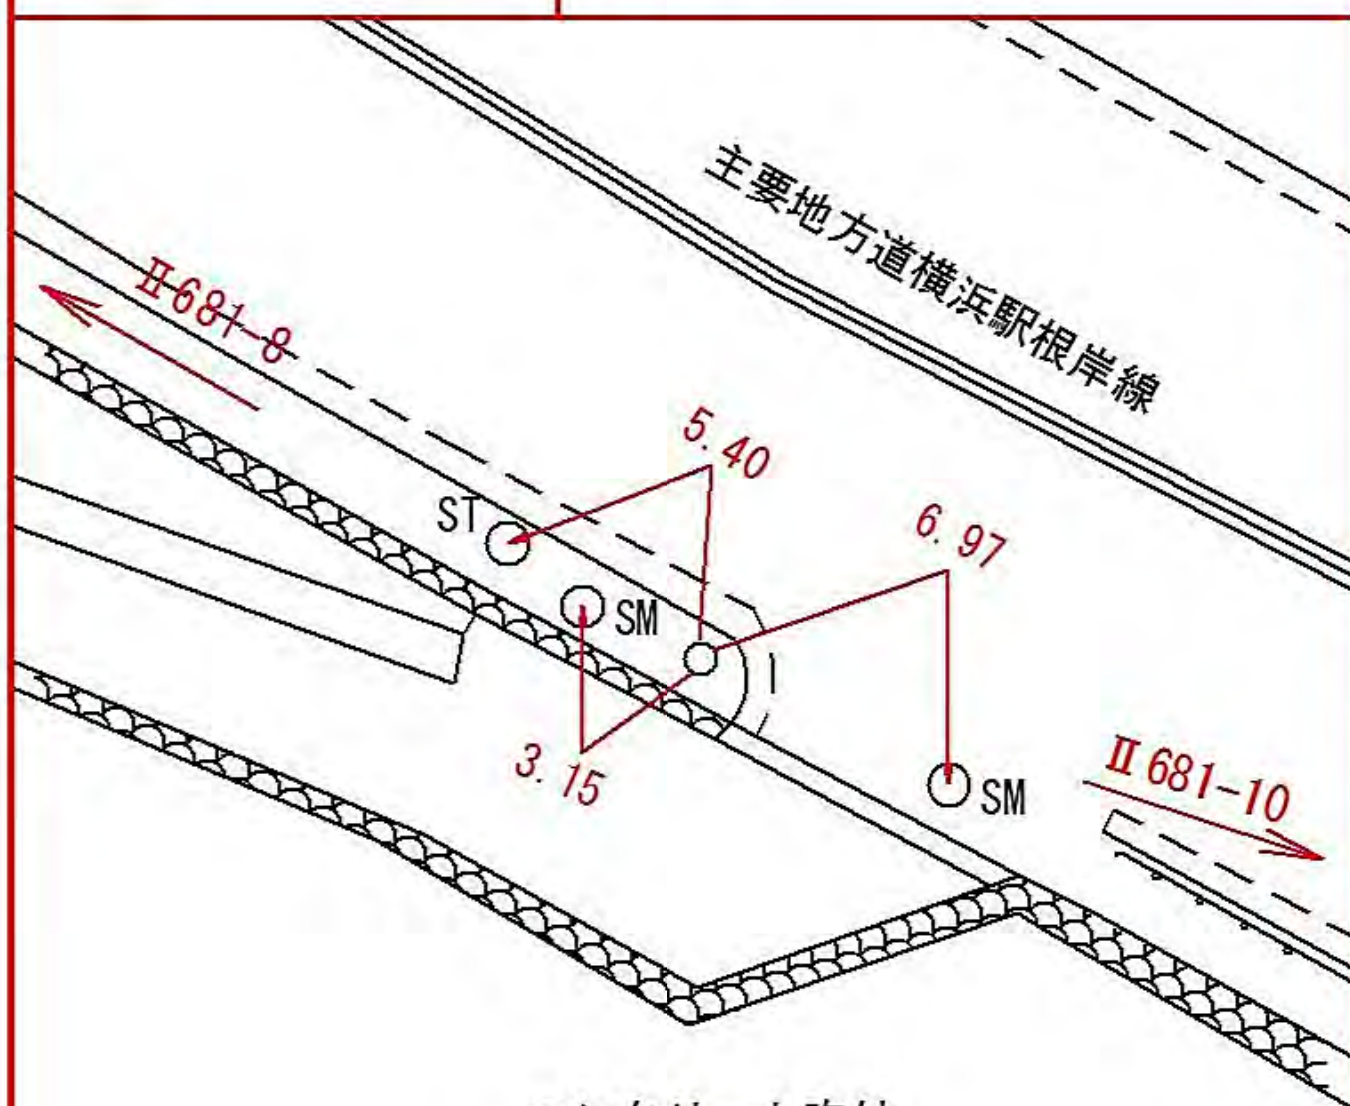

コンクリート吹付

所在地

西区宮崎町三八一 番地先

標 識 ノ 種 類

金属標 + 鋌 + 木杭

キザミ


点  
番  
号

10

線  
番  
号

Ⅱ 681

要 図

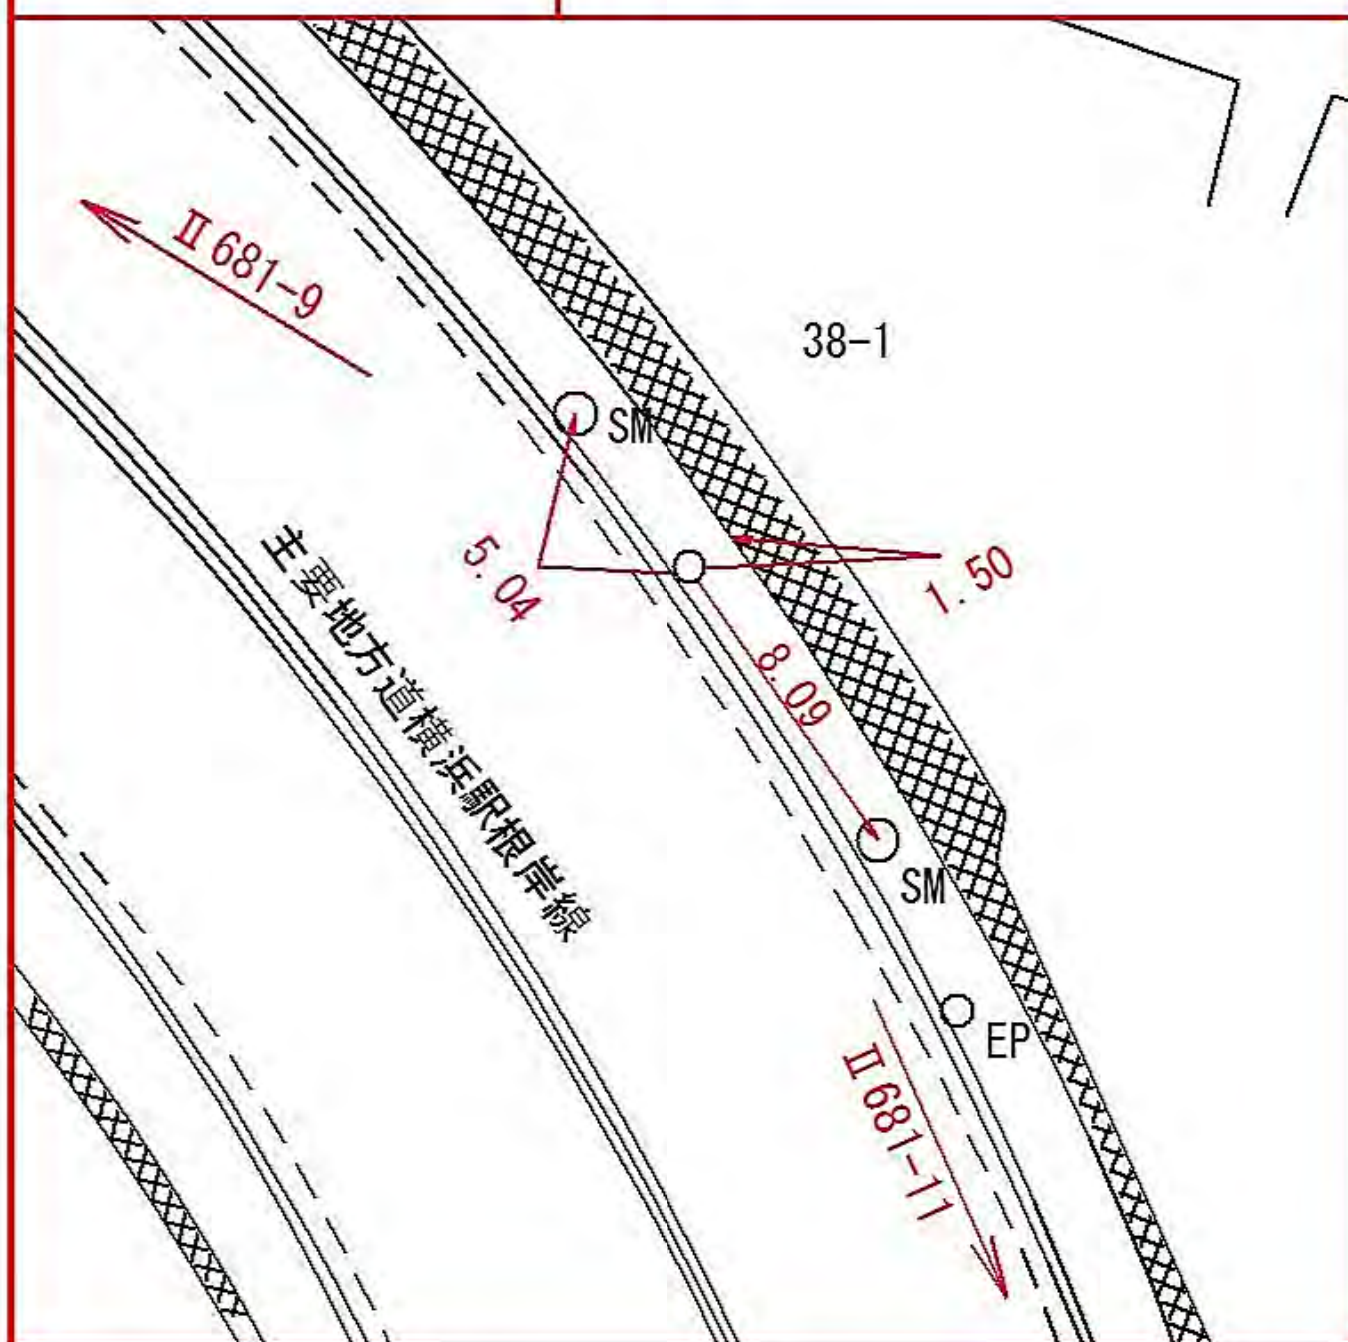



| 線<br>番<br>号 | 点<br>番<br>号 | 標 識 ノ 種 類               | 所 在 地          |
|-------------|-------------|-------------------------|----------------|
| Ⅱ 681       | 11          | 金属標 + 鋌 + 木杭<br><br>キザミ | 中区野毛町三丁目一五六番地先 |
| 要 図         |             |                         |                |
|             |             |                         |                |

| 線<br>番<br>号 | 点<br>番<br>号 | 標 識 ノ 種 類                                                                        | 所 在 地     |
|-------------|-------------|----------------------------------------------------------------------------------|-----------|
| Ⅱ 681       | 13          | <div> <div>金属標</div> <div>+</div> <div>鋌</div> <div>+</div> <div>木杭</div> </div> | 西区老松町一番地先 |
| 要 図         |             | キザミ                                                                              |           |
|             |             |                                                                                  | 1         |





所在地

西区老松町六三一 番地先

標 識 ノ 種 類

金属標 + 鋌 + 木杭

キザミ


点  
番  
号

15

線  
番  
号

Ⅱ 681

要 図

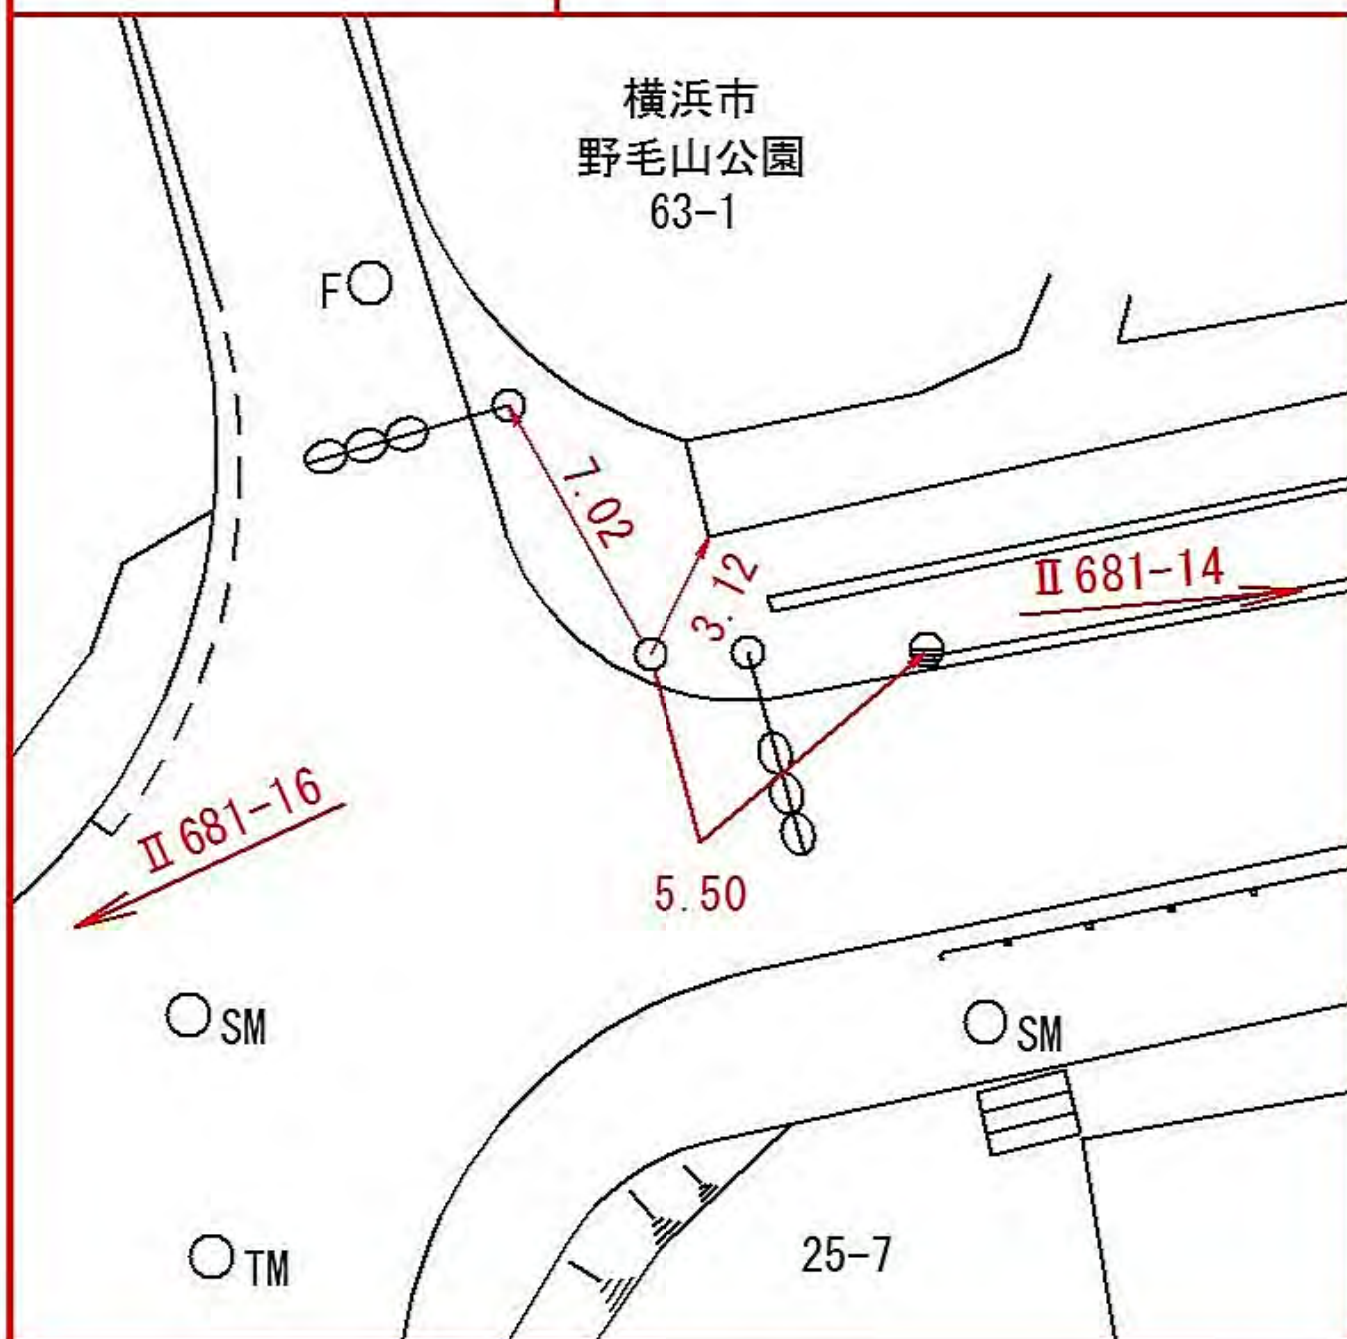



所在地

西区老松町六三一〇番地先

標識ノ種類

金属標 + 鋌 + 木杭

キザミ

線番号


Ⅱ681

点番号

16

要

図

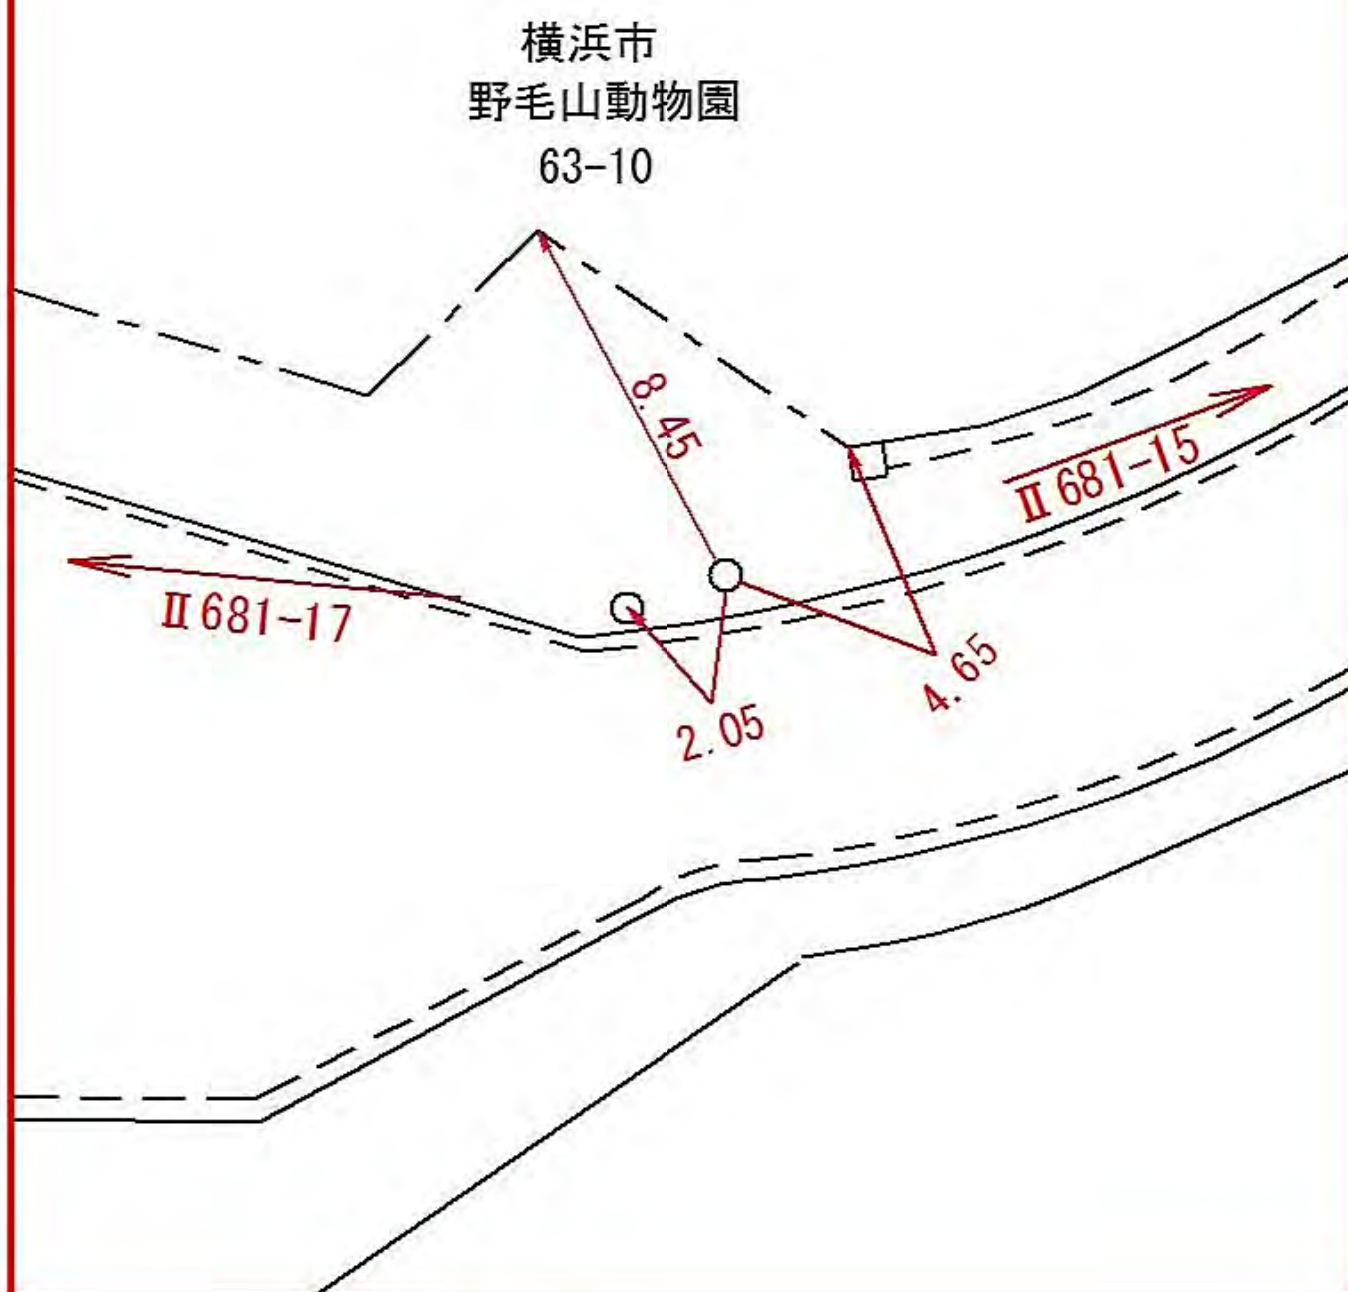







所在地

西区老松町六三一〇番地先

標識ノ種類

金属標 + 鋌 + 木杭

キザミ

線番号


Ⅱ681

点番号

19

要

図

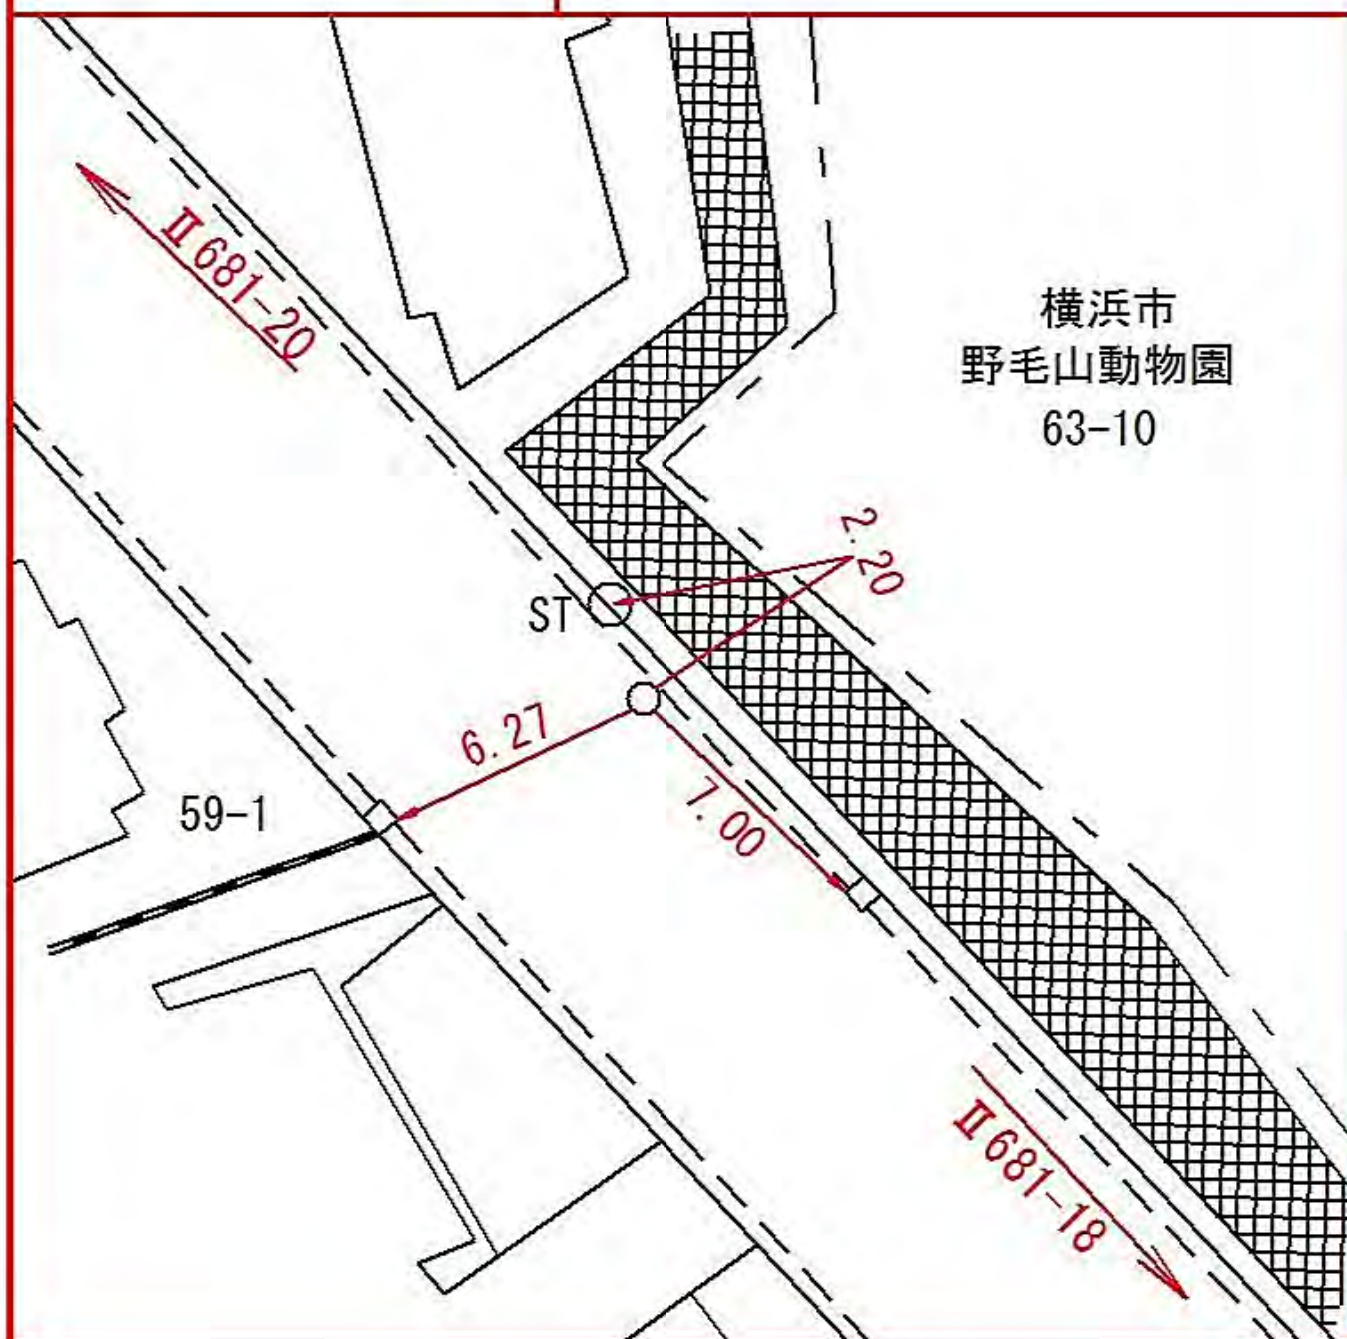



所在地

西区戸部町一丁目五一番地先

標識ノ種類

金属標 + 鋌 + 木杭

キザミ

線番号


Ⅱ681

点番号

20

要

図

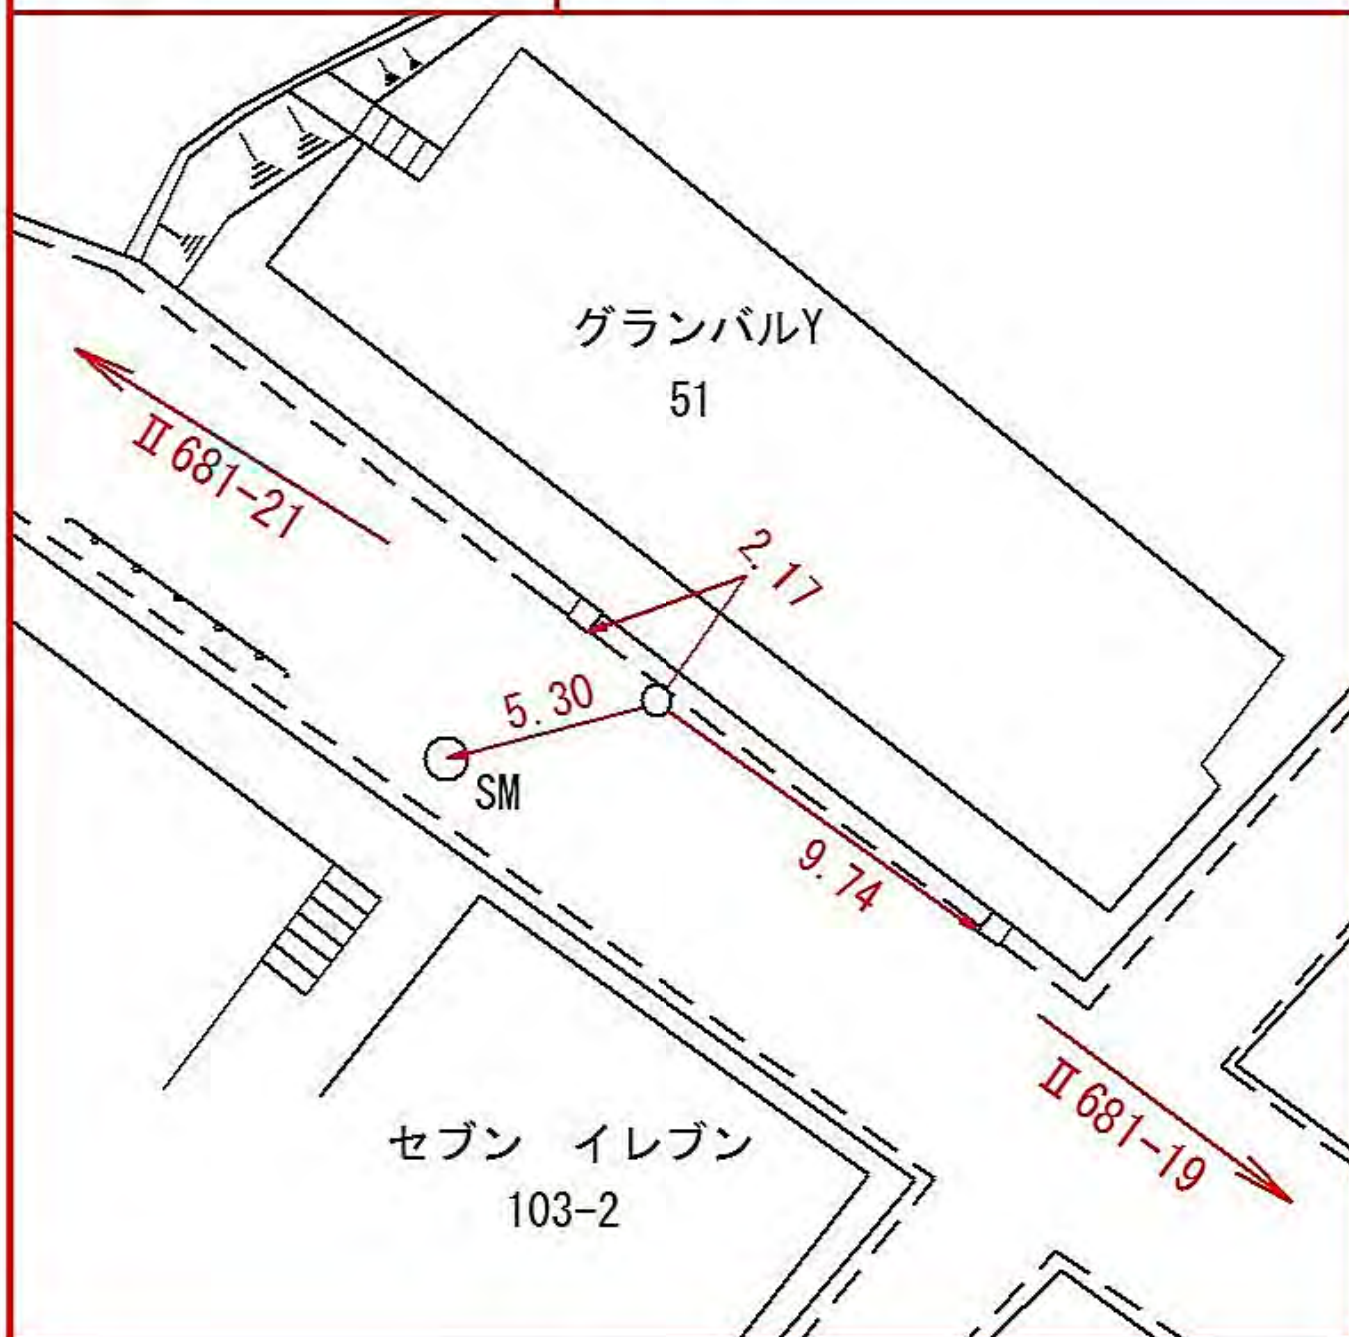

所在地

西区戸部町二丁目一九四番地先

標識ノ種類

金属標 + 鋌 + 木杭

キザミ

点番号


22

線番号

Ⅱ681

要

図

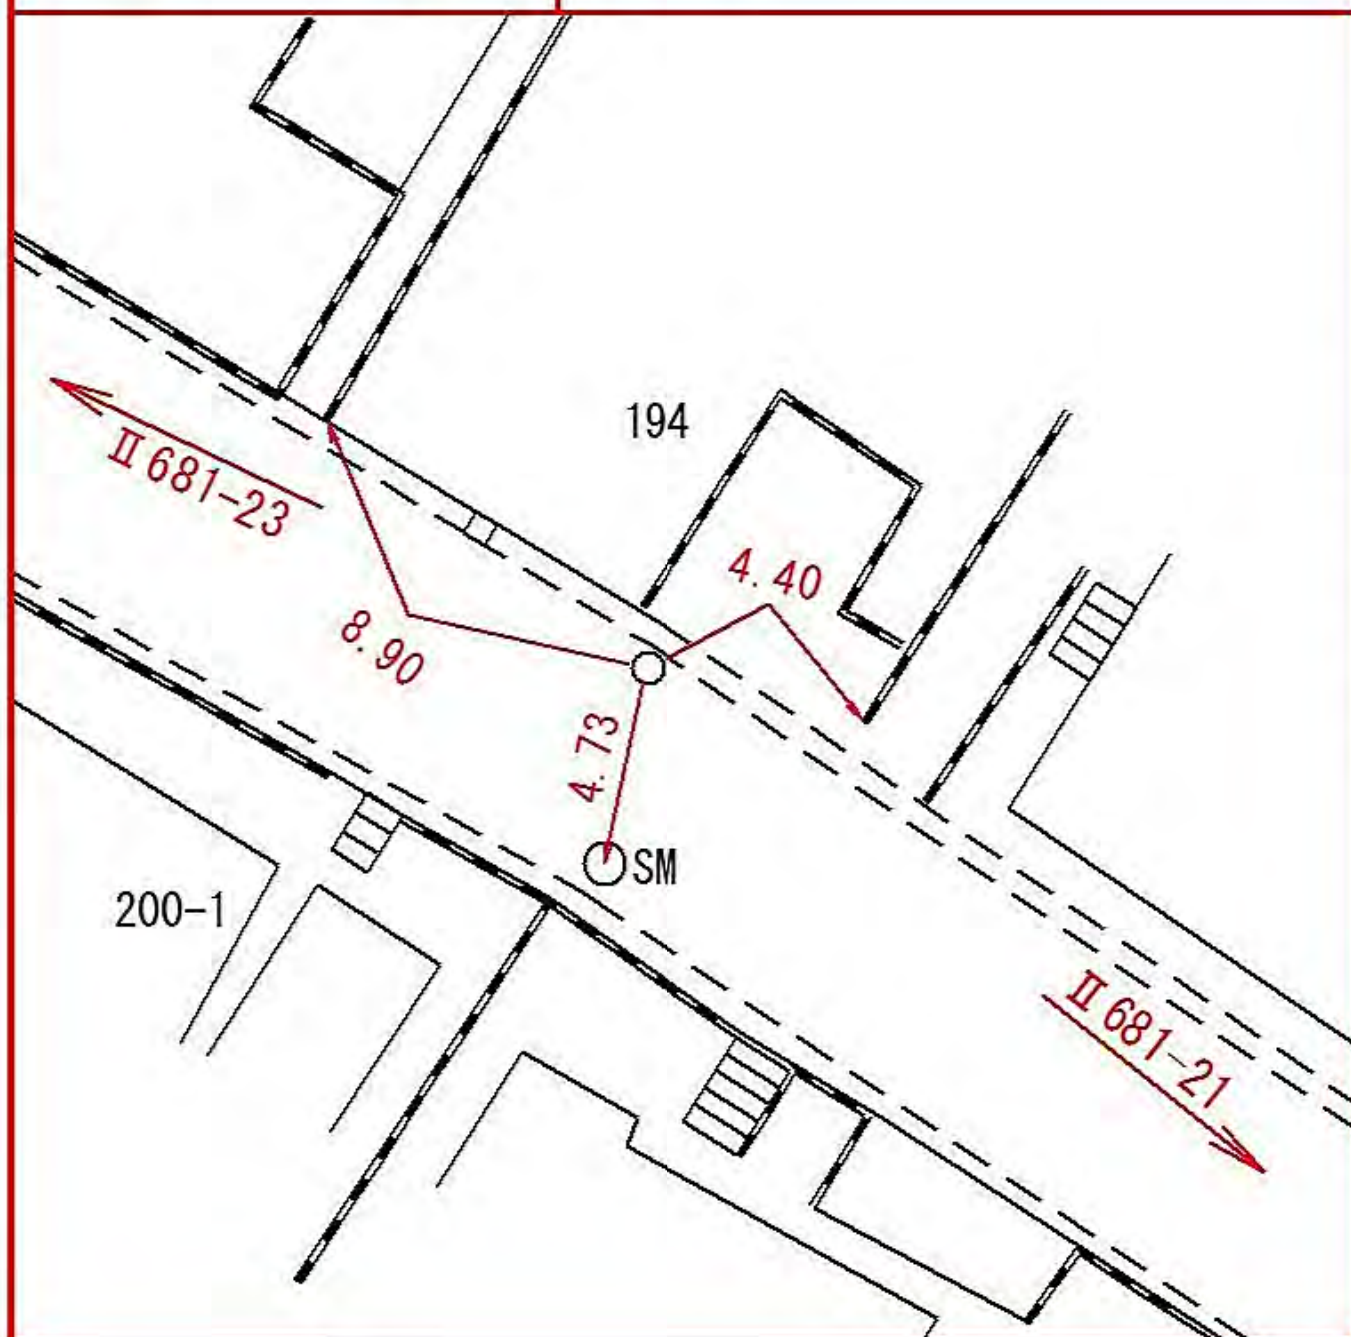



所在地

西区戸部町三丁目二六五一番地先

標識ノ種類

金属標 + 鋌 + 木杭

キザミ

線  
番  
号


Ⅱ681

点  
番  
号

23

要

図

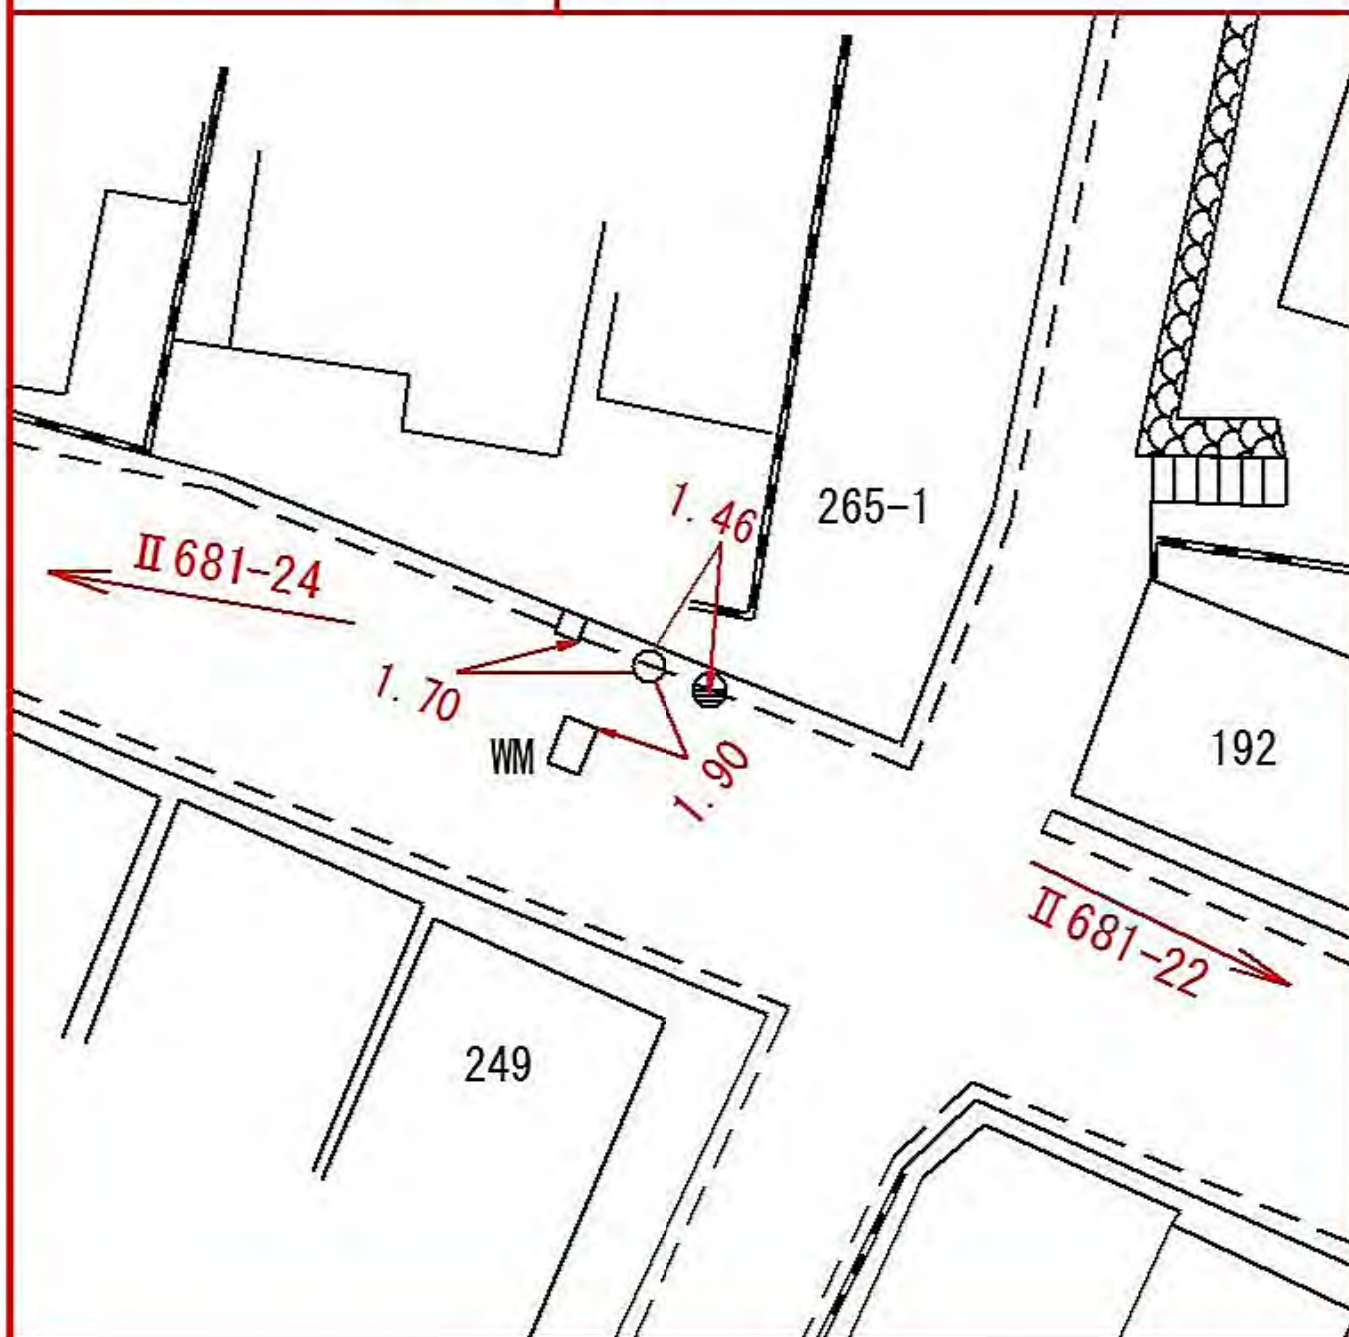

所在地

西区戸部町三丁目二六四番地先

標識ノ種類

金属標 + 鋏 + 木杭

キザミ

線番号


Ⅱ 681

点番号

24

要

図

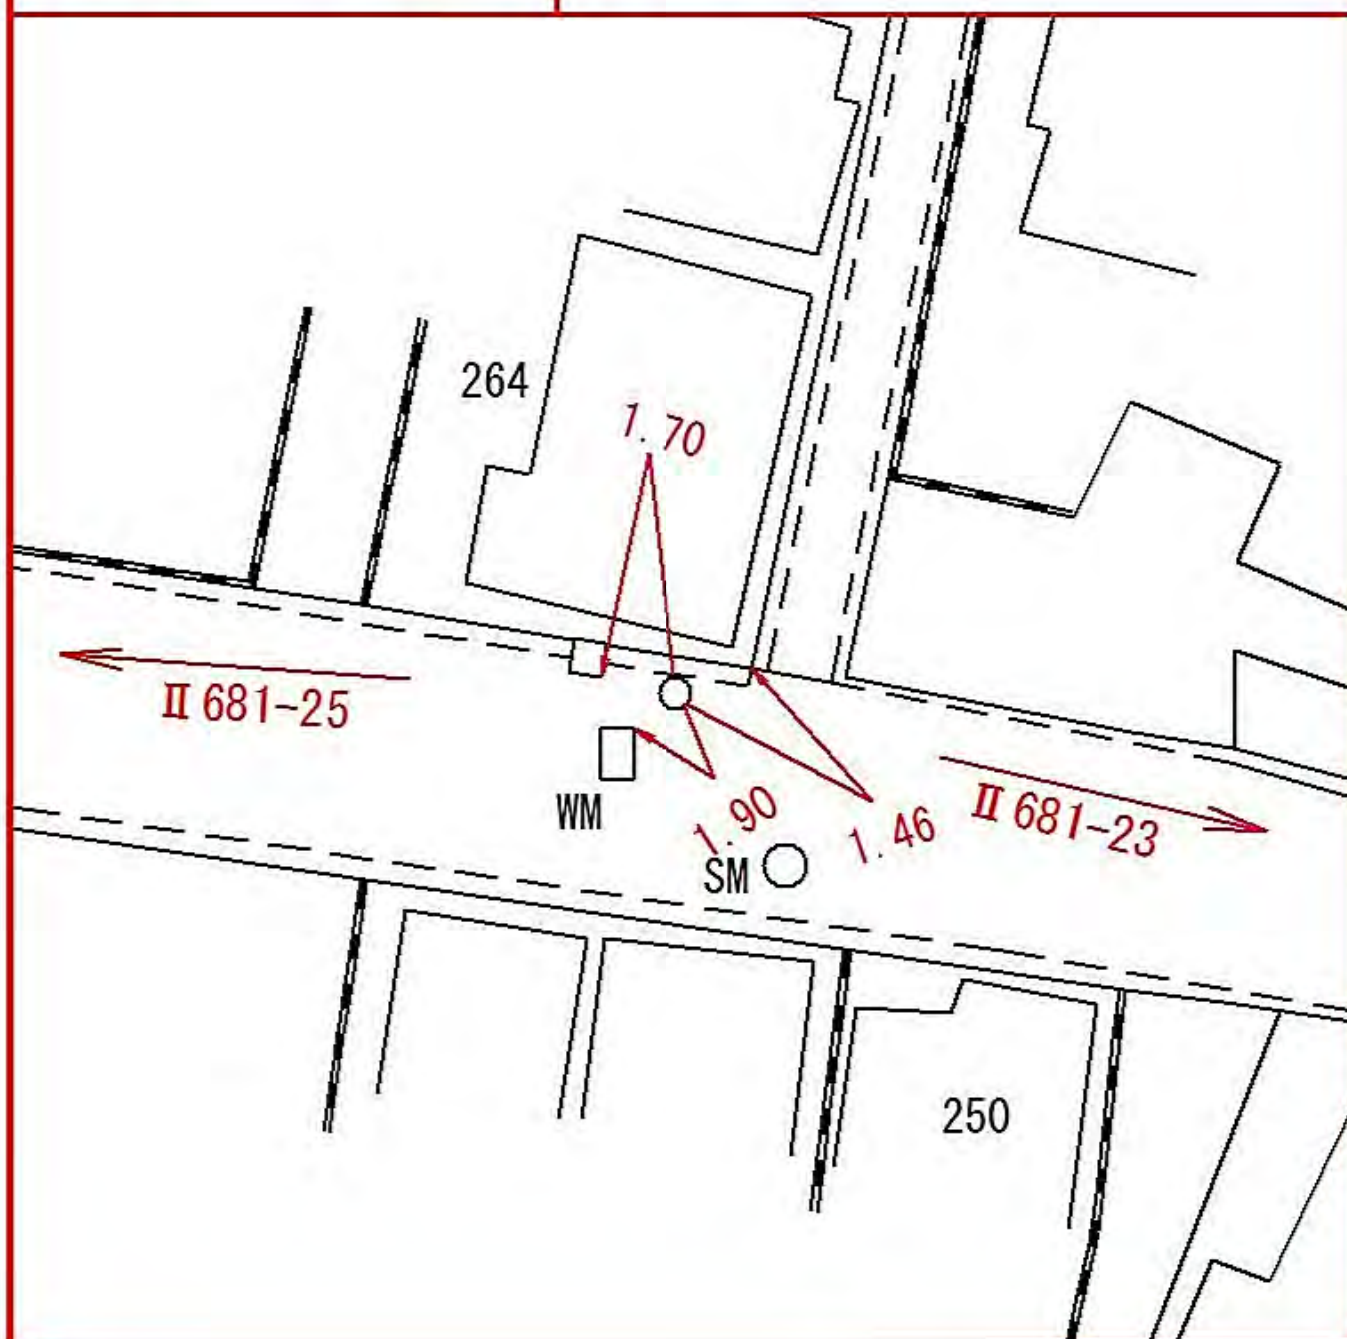



所在地

西区藤棚町二丁目一七七番地先

標 識 ノ 種 類

金属標 + 鋌 + 木杭

キザミ

線  
番  
号


Ⅱ681

点  
番  
号

26

要

図

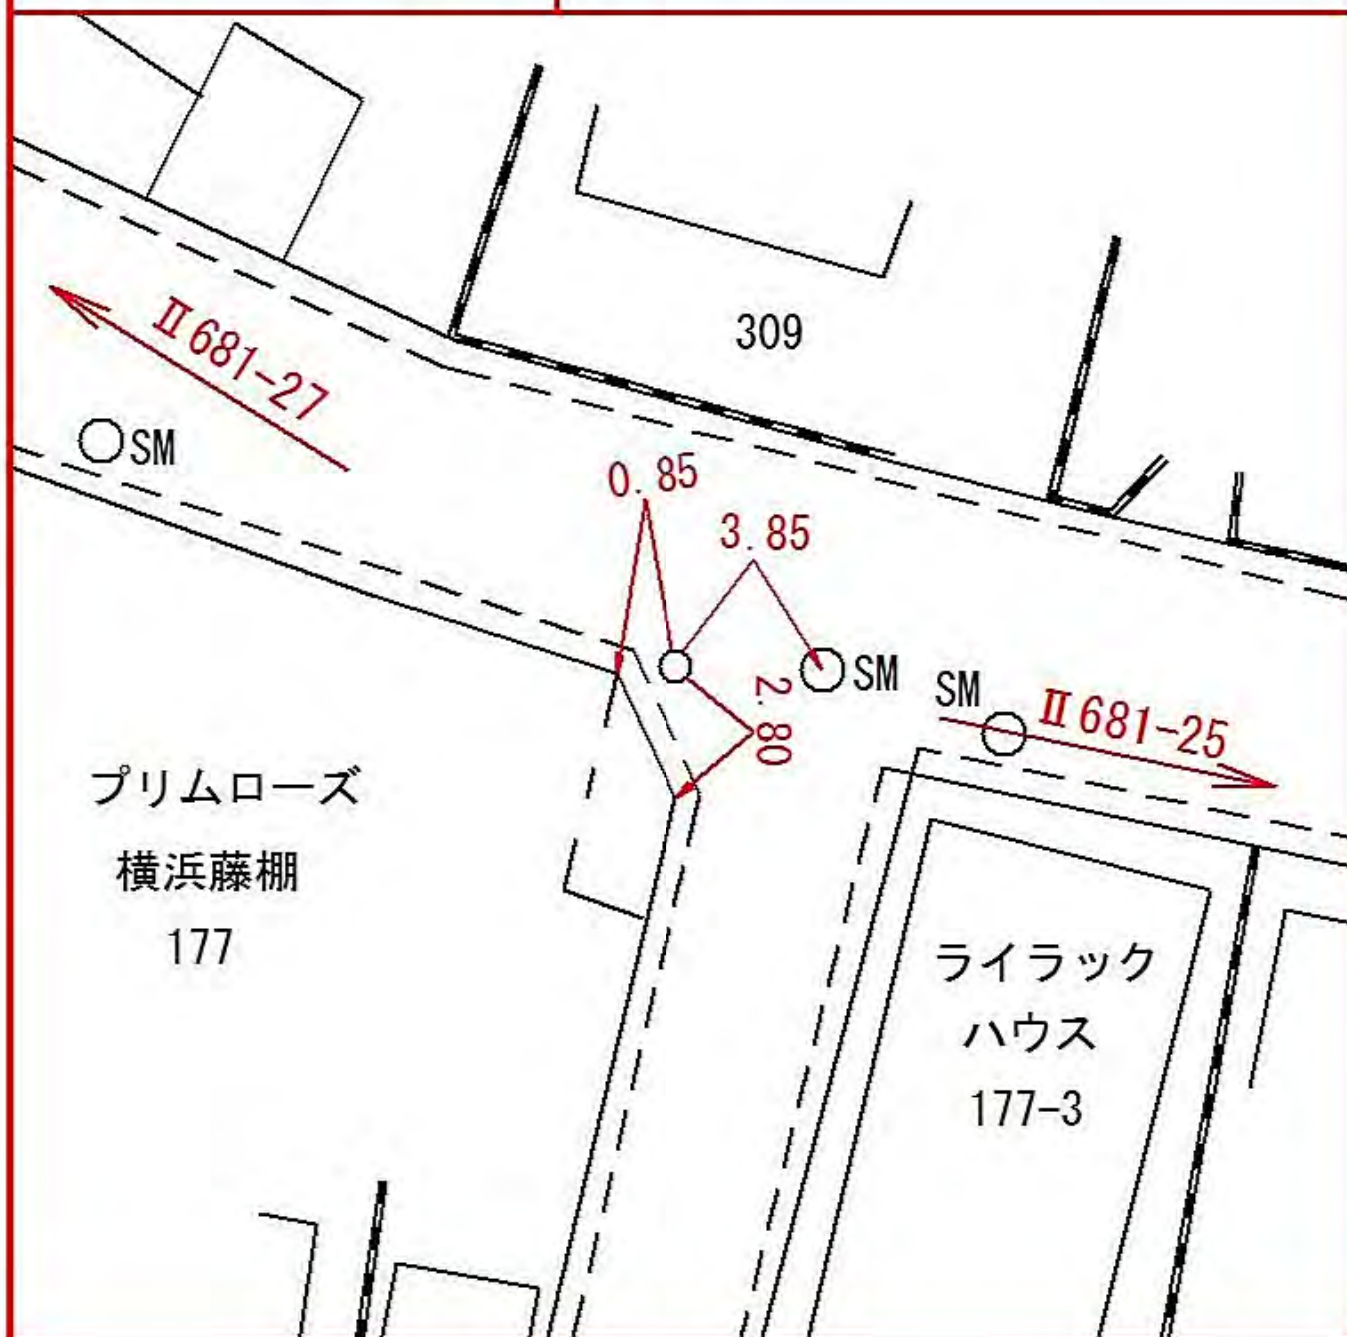

所在地

西区西戸部町三丁目三一〇番地先

標識ノ種類

金属標 + 鋌 + 木杭

キザミ

線番号


Ⅱ681

点番号

27

要

図

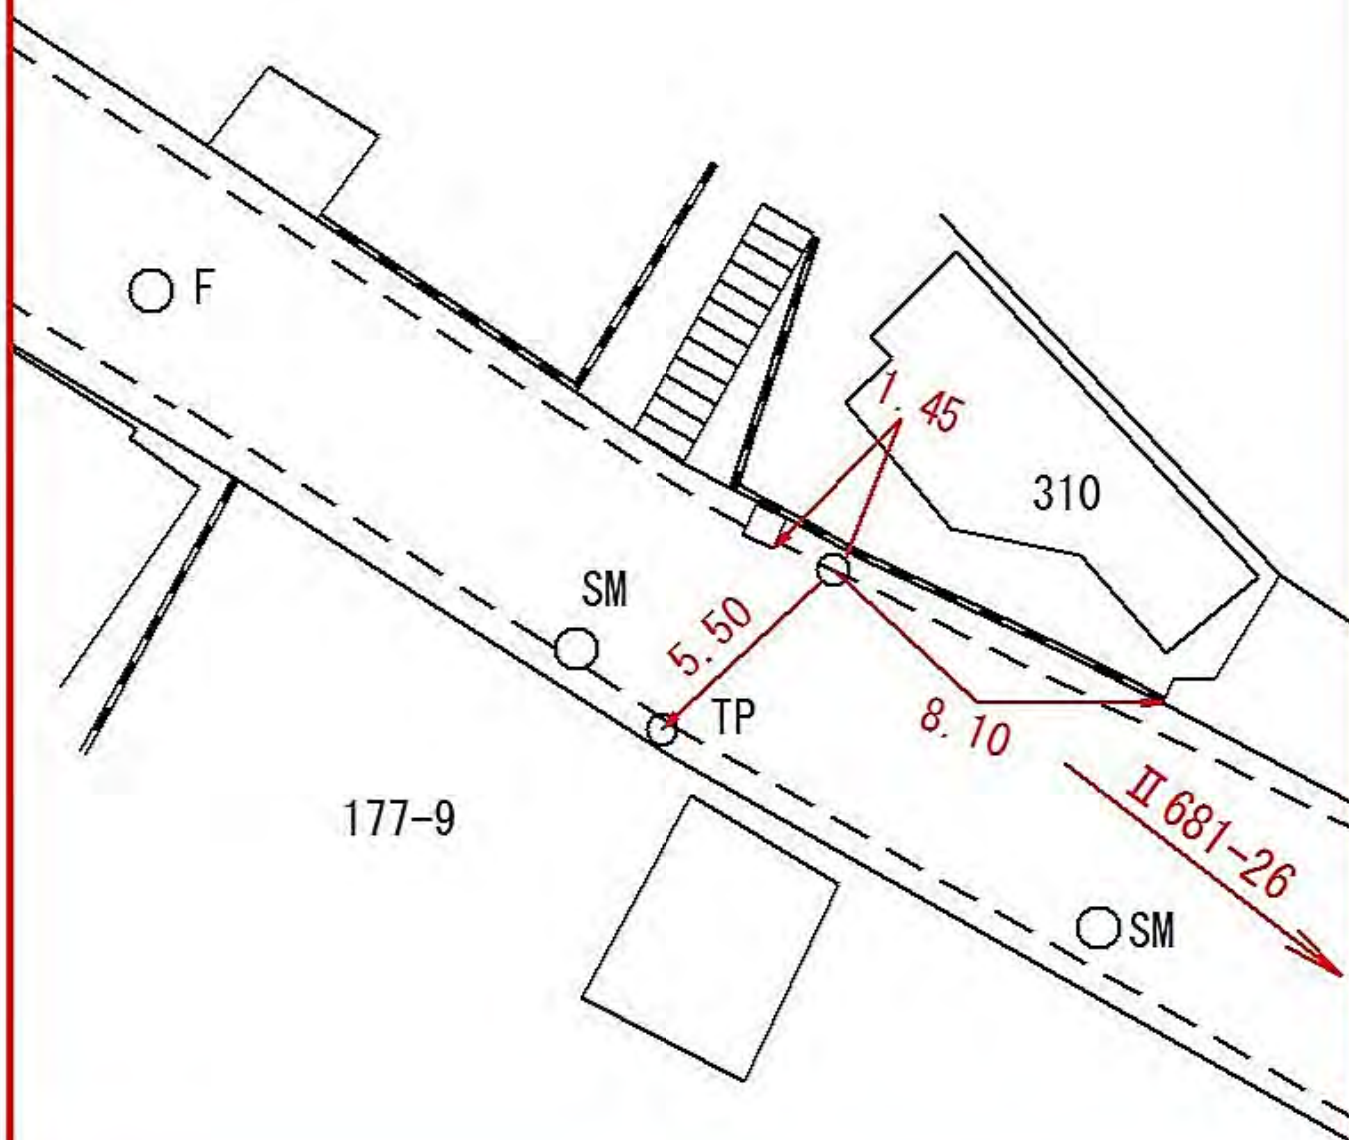



所在地

西区宮川町三丁目八四番地先

標識ノ種類

金属標 + 鋌 + 木杭

キザミ

点番号


28

線番号

Ⅱ681

要

図

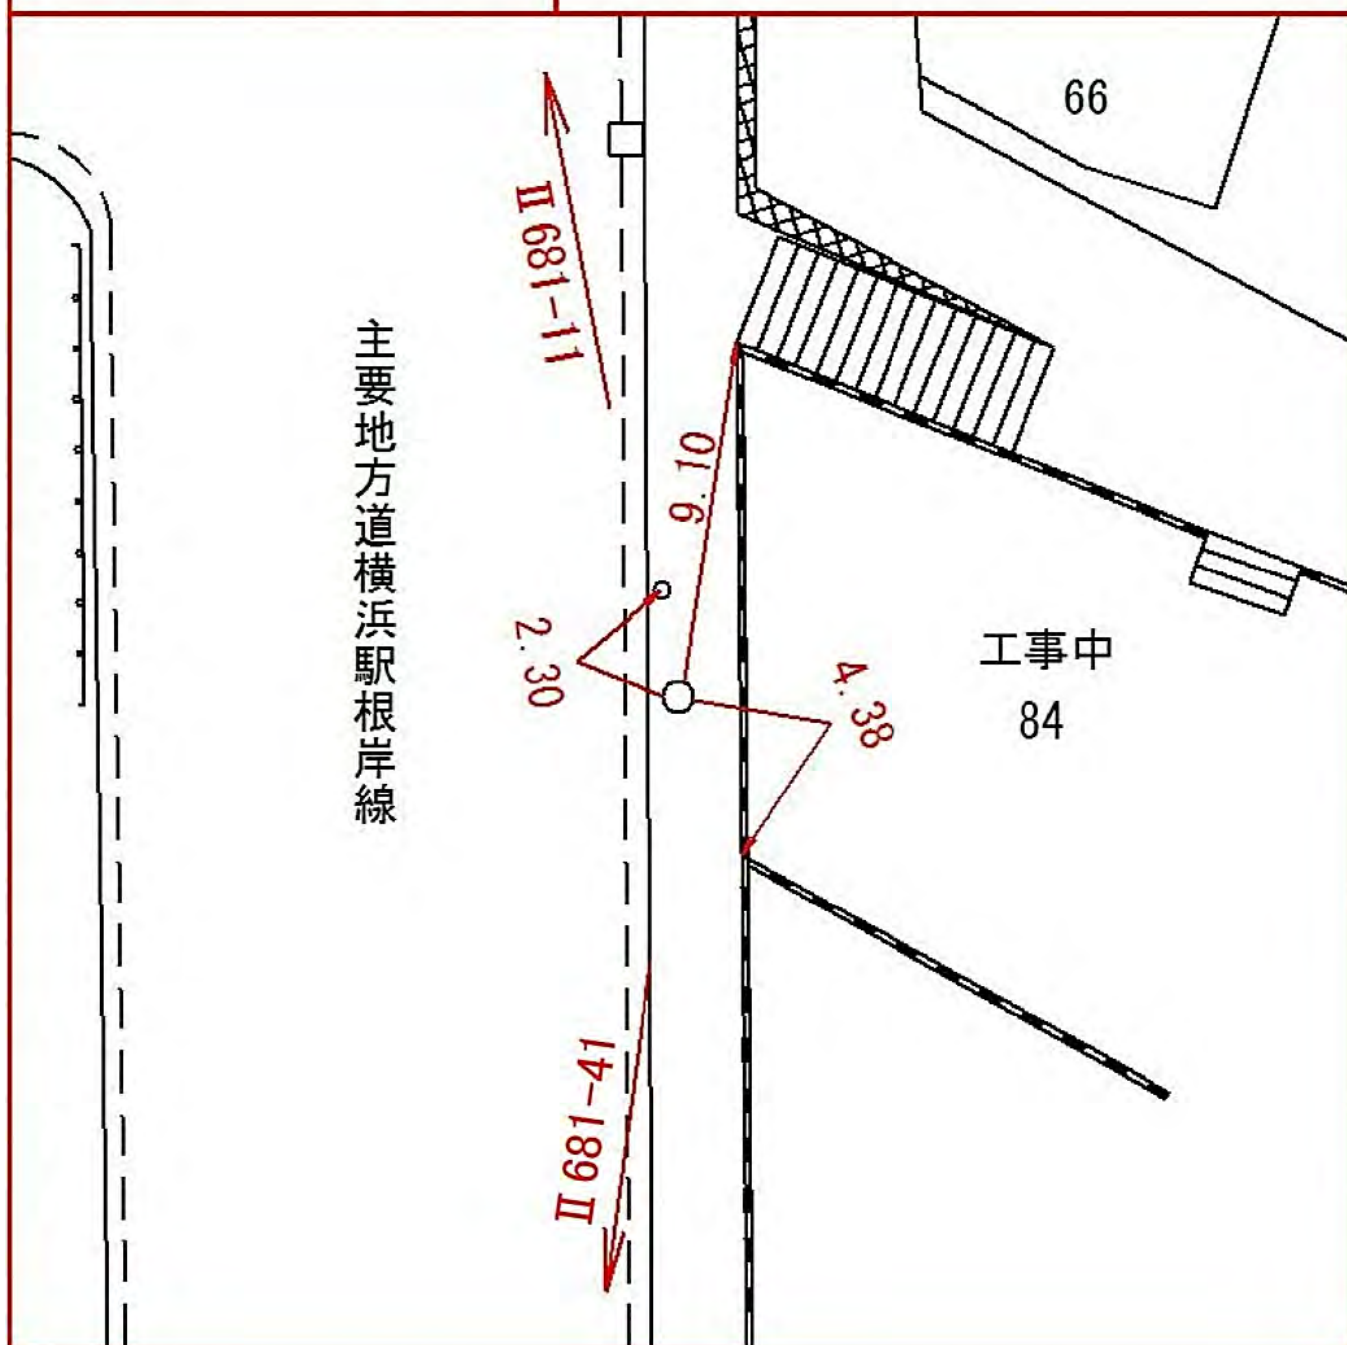

所在地

西区宮川町三丁目八一番地先

標識ノ種類

金属標 + 鋌 + 木杭

キザミ

点番号

29

線番号

Ⅱ681

要

図

○ SM

○ SM

Ⅱ681-28

Ⅱ681-30

81

1.50 3.00

2.90

ST  
EM

TM

平岡木柵道路


○ SM

○ SM

Ⅱ681-39



| 線<br>番<br>号 | 点<br>番<br>号 | 標 識 ノ 種 類                              | 所 在 地         |
|-------------|-------------|----------------------------------------|---------------|
| Ⅱ 681       | 30          | <div>金属標 + 鋌 + 木杭</div> <div>キザミ</div> | 西区宮川町二丁目五五番地先 |
| 要 図         |             |                                        |               |
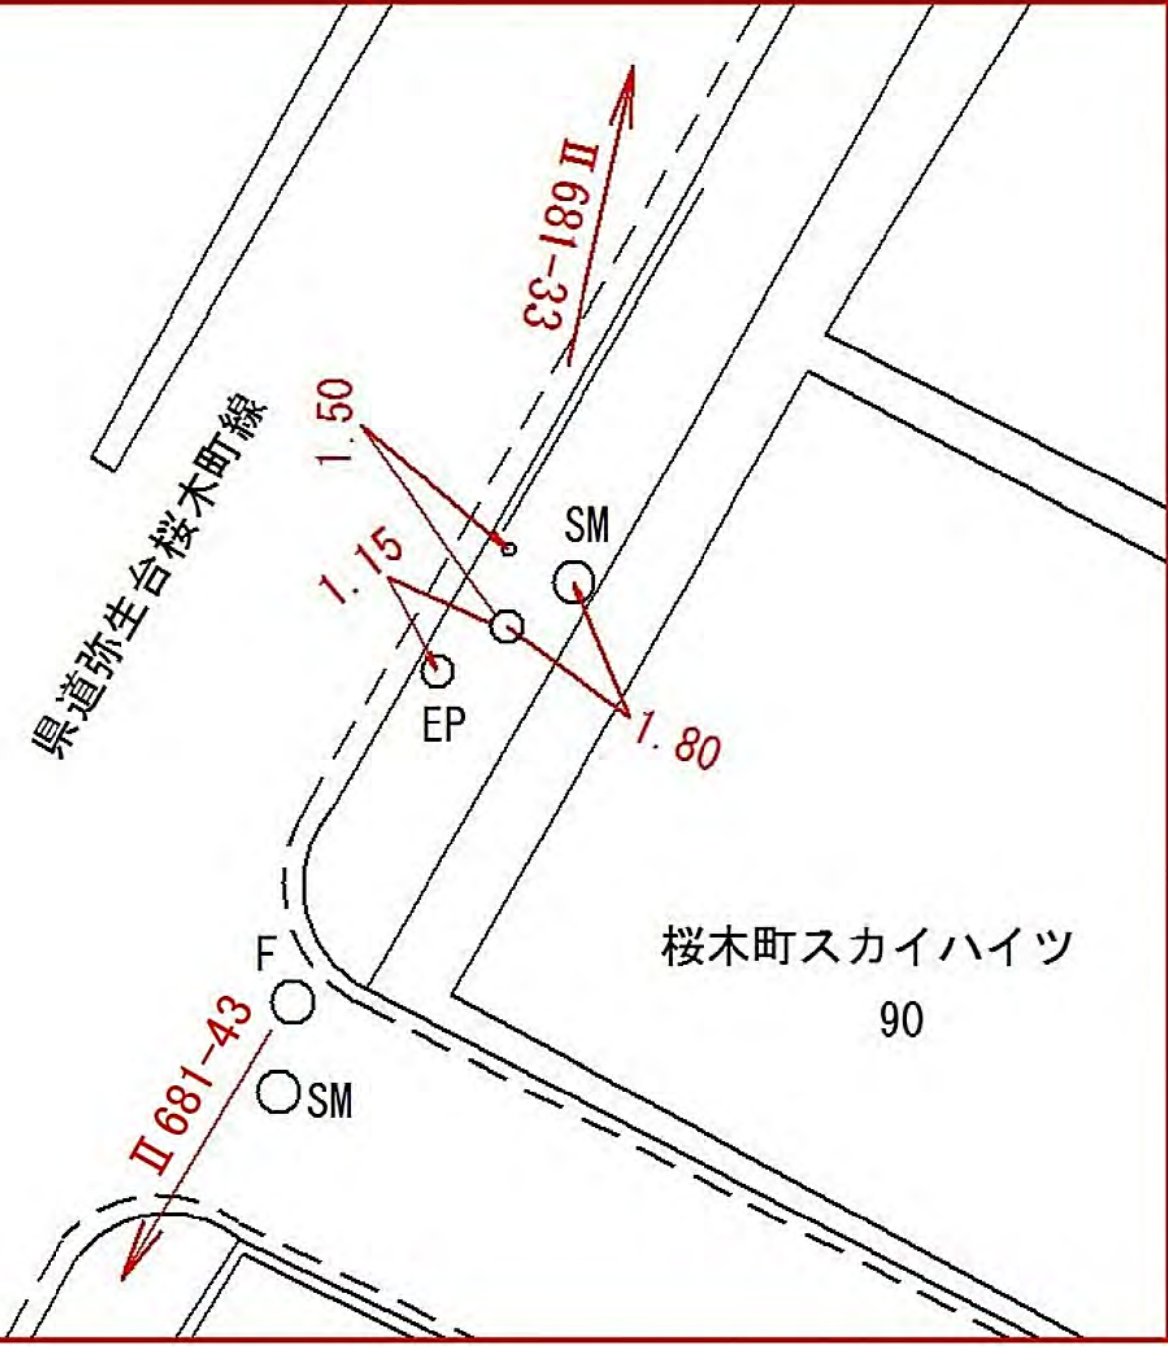
| 線<br>番<br>号                                                                         | 点<br>番<br>号 | 標 識 ノ 種 類   | 所 在 地      |
|-------------------------------------------------------------------------------------|-------------|---|------------|
| Ⅱ 681                                                                               | 32          | <div data-bbox="619 427 1329 562"> <div>金属標</div> <div>+</div> <div>鋳</div> <div>+</div> <div>木杭</div> </div> | 中区野毛町九〇番地先 |
| 要                                                                                   | 図           | キザミ   |            |
|  |             |   |            |



所在地

中区花咲町二丁目六一番地先

標識ノ種類

金属標 + 鋌 + 木杭

キザミ

線番号

Ⅱ 681

点番号

33


要

図




| 線<br>番<br>号 | 点<br>番<br>号 | 標 識 ノ 種 類                                                                        | 所 在 地                                                         |
|-------------|-------------|----------------------------------------------------------------------------------|---------------------------------------------------------------|
| Ⅱ 681       | 34          | <div> <div>金属標</div> <div>+</div> <div>鋌</div> <div>+</div> <div>木杭</div> </div> | 中<br>区<br>花<br>咲<br>町<br>一<br>丁<br>目<br>四<br>八<br>番<br>地<br>先 |
| 要 図         |             | キザミ                                                                              |                                                               |
|             |             |                                                                                  |                                                               |

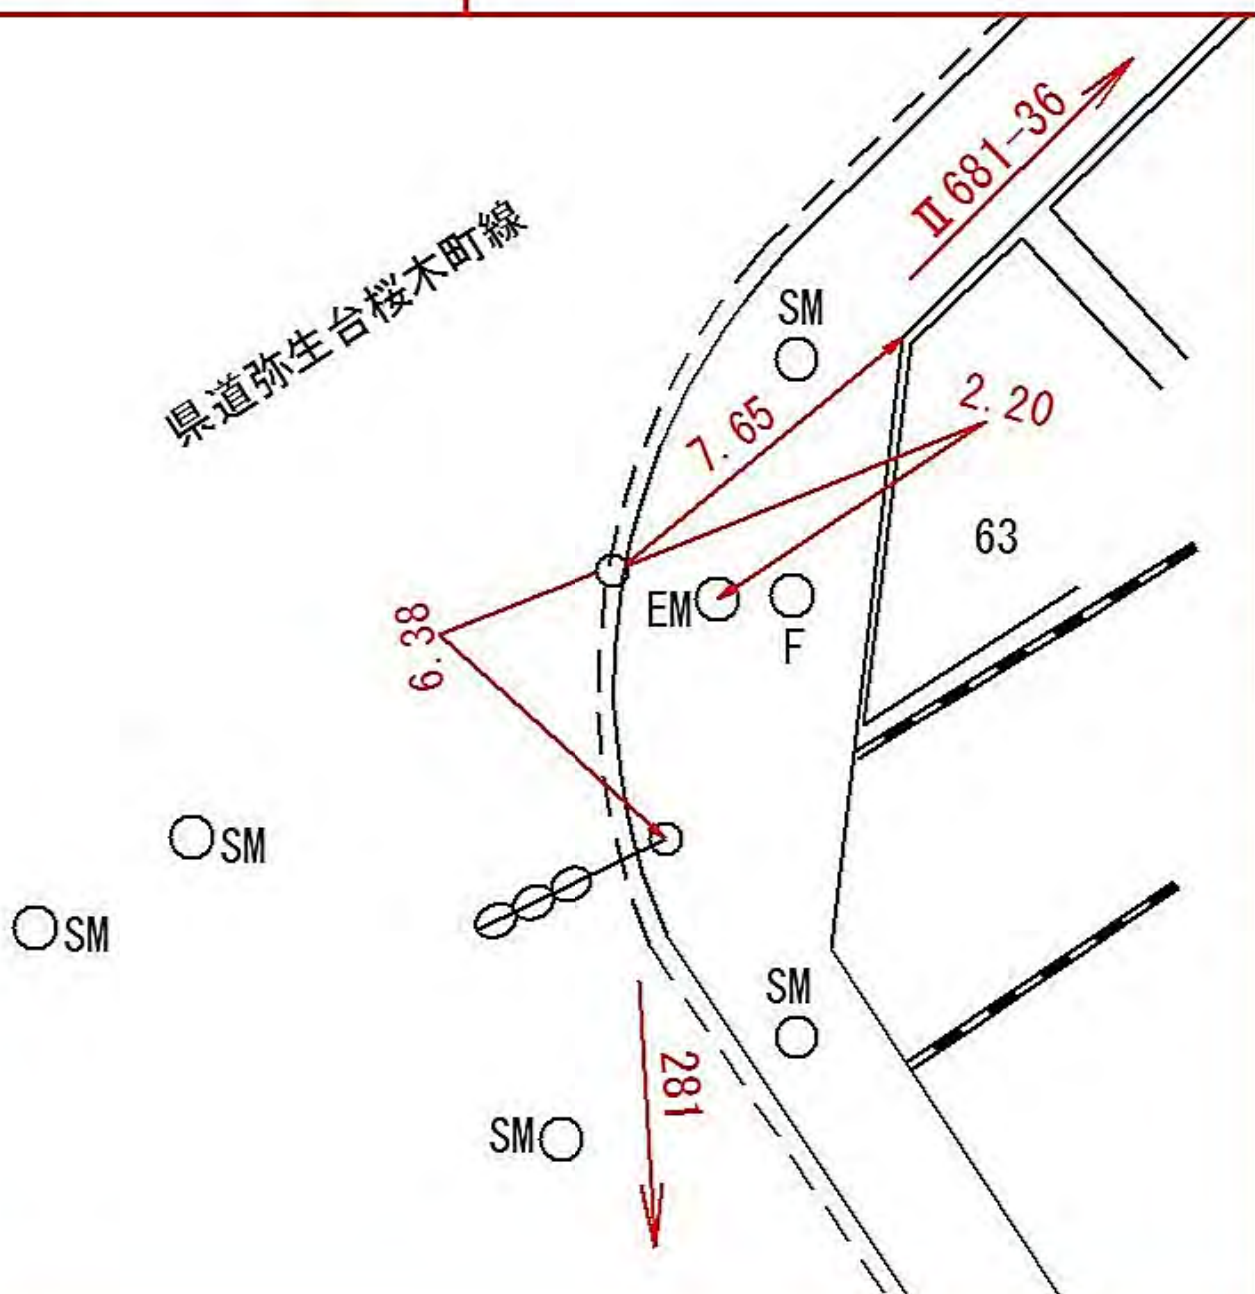

| 線番号                                                                                 | 点番号 | 標 識 ノ 種 類    | 所在地           |
|-------------------------------------------------------------------------------------|-----|--------------|---------------|
| Ⅱ 681                                                                               | 35  | 金属標 + 鋌 + 木杭 | 中区初音町三丁目六三番地先 |
| 要 図                                                                                 |     | キザミ          |               |
|  |     |              |               |

| 線<br>番<br>号 | 点<br>番<br>号 | 標 識 ノ 種 類                                                                        | 所 在 地                                                         |
|-------------|-------------|----------------------------------------------------------------------------------|---------------------------------------------------------------|
| Ⅱ 681       | 36          | <div> <div>金属標</div> <div>+</div> <div>鋌</div> <div>+</div> <div>木杭</div> </div> | 中<br>区<br>初<br>音<br>町<br>二<br>丁<br>目<br>四<br>〇<br>番<br>地<br>先 |
| 要 図         |             | キザミ                                                                              |                                                               |
|             |             |                                                                                  |                                                               |

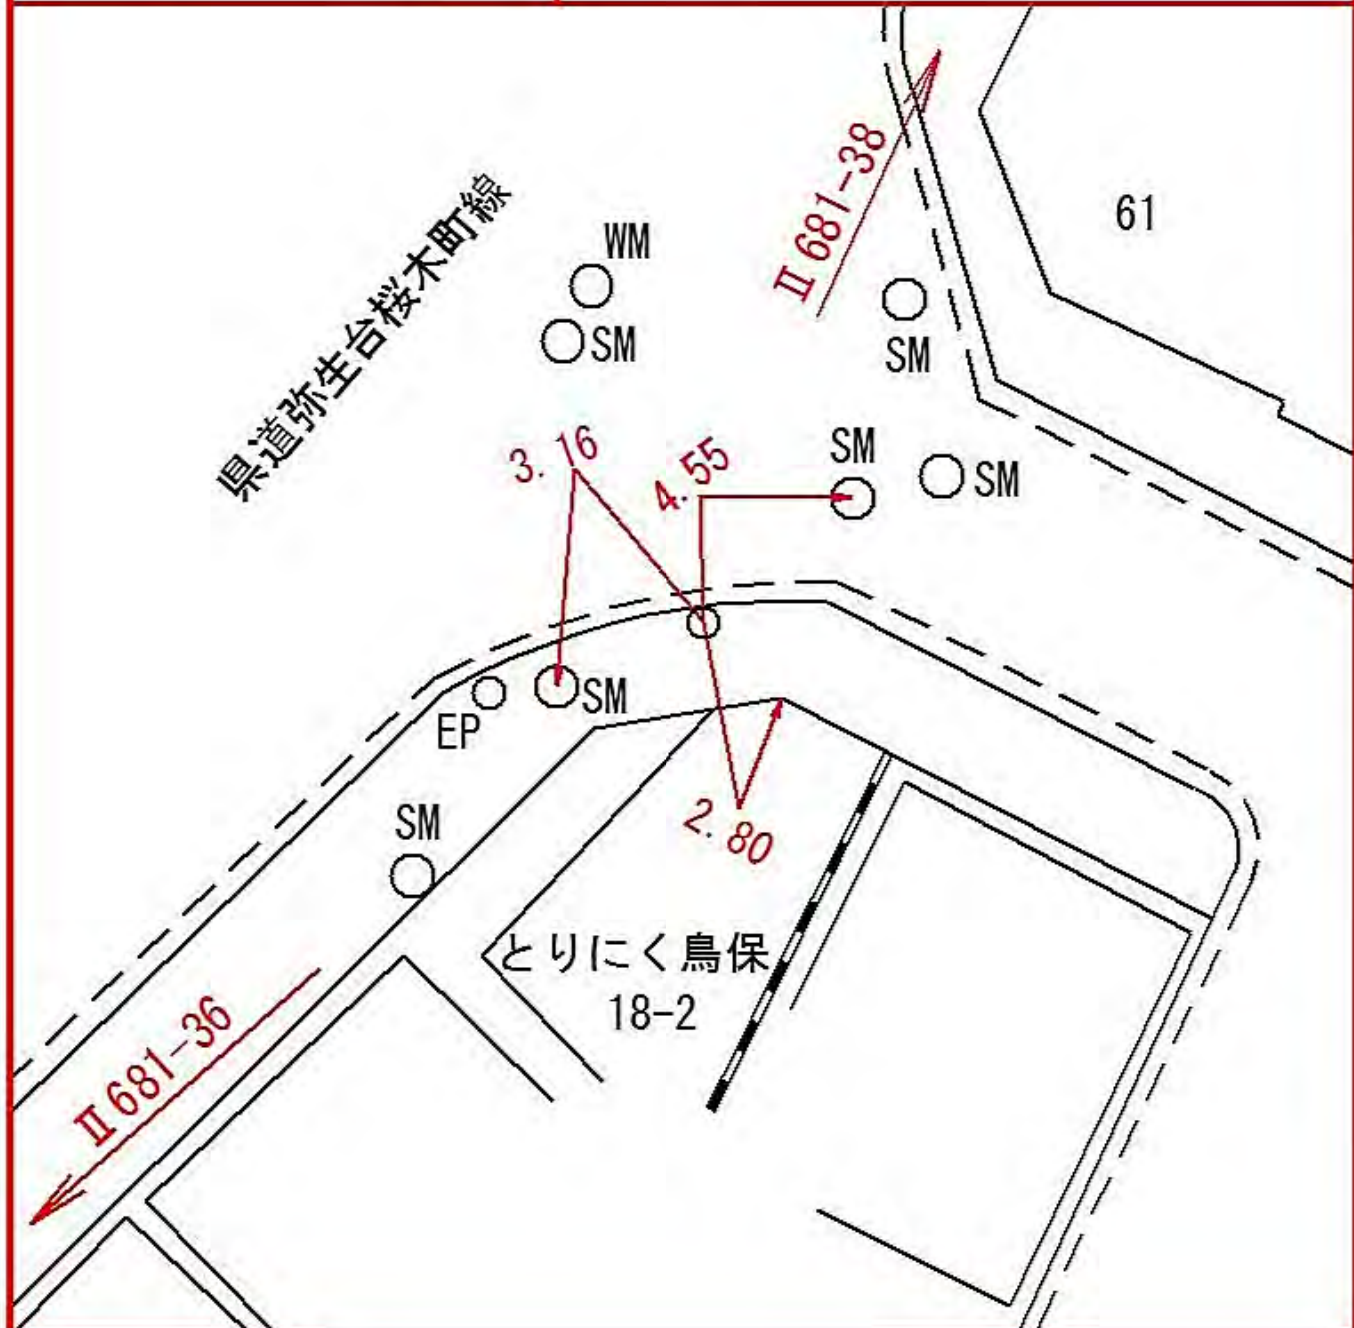

| 線<br>番<br>号                                                                        | 点<br>番<br>号 | 標 識 ノ 種 類                                                        | 所<br>在<br>地                                                             |
|------------------------------------------------------------------------------------|-------------|------------------------------------------------------------------|-------------------------------------------------------------------------|
| Ⅱ 681                                                                              | 37          | <div data-bbox="614 427 1326 573"> <div>金属標</div>+ 鋌 + 木杭 </div> | 中<br>区<br>初<br>音<br>町<br>二<br>丁<br>目<br>一<br>八<br>一<br>二<br>番<br>地<br>先 |
| 要                                                                                  | 図           | キザミ                                                              |                                                                         |
|  |             |                                                                  |                                                                         |

| 所在地   | 中区日ノ出町五九番地先  |     |       |
|---|--------------|-----|-------|
| 標 識 ノ 種 類   | 金属標 + 鋌 + 木杭 |     |       |
| 点番号   | 39           | 線番号 | Ⅱ 681 |
| 要 図   |              | キザミ |       |
| <p>県道弥生台桜木町線</p> <p>Ⅱ 681-29</p> <p>0.87</p> <p>1.25</p> <p>2.59</p> <p>SM</p> <p>TM</p> <p>工事中</p> <p>Ⅱ 681-38</p> <p>仮称 日ノ出町駅前A地区<br/>市街地画開発事業</p> |              |     |       |
| 59   |              |     |       |



| 線番号     | 点番号 | 標識ノ種類                                           | 所在地            |
|---------|-----|-------------------------------------------------|----------------|
| Ⅱ 6 8 1 | 4 0 | <div> <div>金属標・鋸・木杭</div> <div>キザミ</div> </div> | 中区日ノ出町一丁目五一番地先 |
| 要 図     |     |                                                 |                |





| 線番号     | 点番号 | 標識ノ種類                                           | 所在地           |
|---------|-----|-------------------------------------------------|---------------|
| Ⅱ 6 8 1 | 4 2 | <div> <div>金属標・鋸・木杭</div> <div>キザミ</div> </div> | 中区宮川町二丁目五五番地先 |
| 要 図     |     |                                                 |               |



所在地

西区みなとみらい五丁目九番地先

標識ノ種類

金属標 + 鋌 + 木杭

キザミ

線番号


II 682

点番号

1

要

図

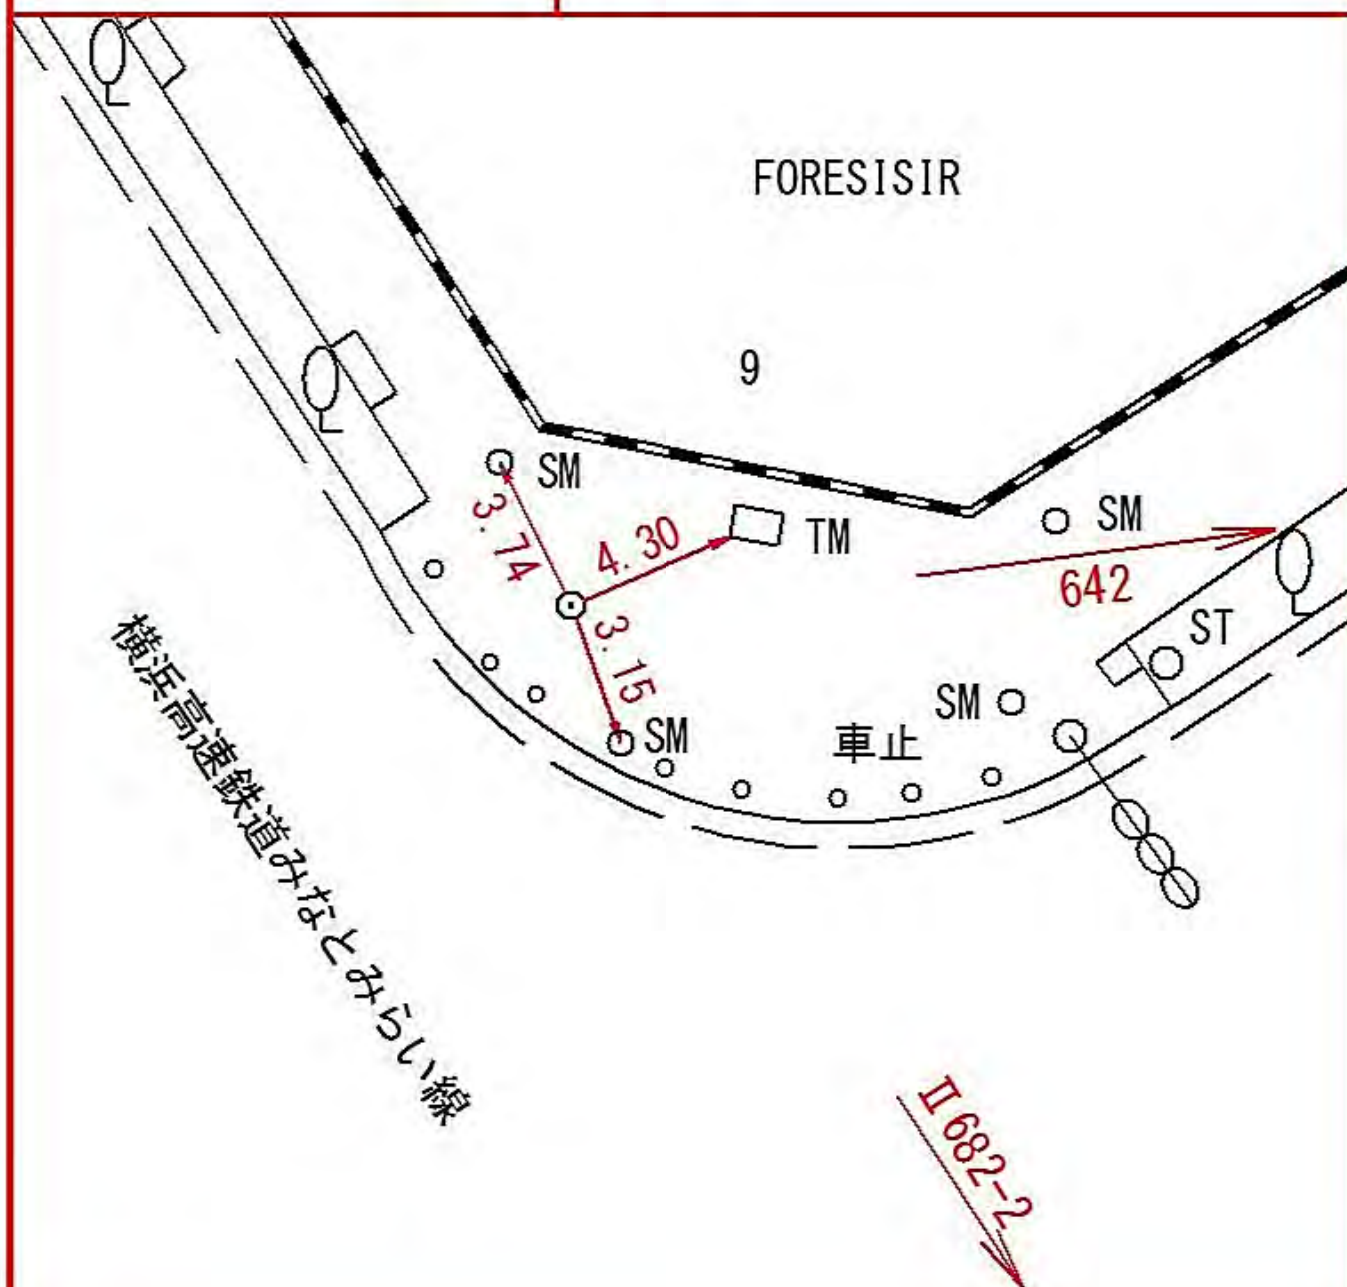






| 線<br>番<br>号 | 点<br>番<br>号 | 標 識 ノ 種 類    | 所 在 地           |
|-------------|-------------|--------------|-----------------|
| Ⅱ 682       | 3           | 金属標 + 鋌 + 木杭 | 西区みなとみらい二丁目二番地先 |
| 要 図         |             | キザミ          |                 |
|             |             |              |                 |



| 線<br>番<br>号 | 点<br>番<br>号 | 標 識 ノ 種 類    | 所 在 地           |
|-------------|-------------|--------------|-----------------|
| Ⅱ 682       | 4           | 金属標 + 鋌 + 木杭 | 西区みなとみらい二丁目二番地先 |
| 要 図         |             | キザミ          |                 |
|             |             |              |                 |
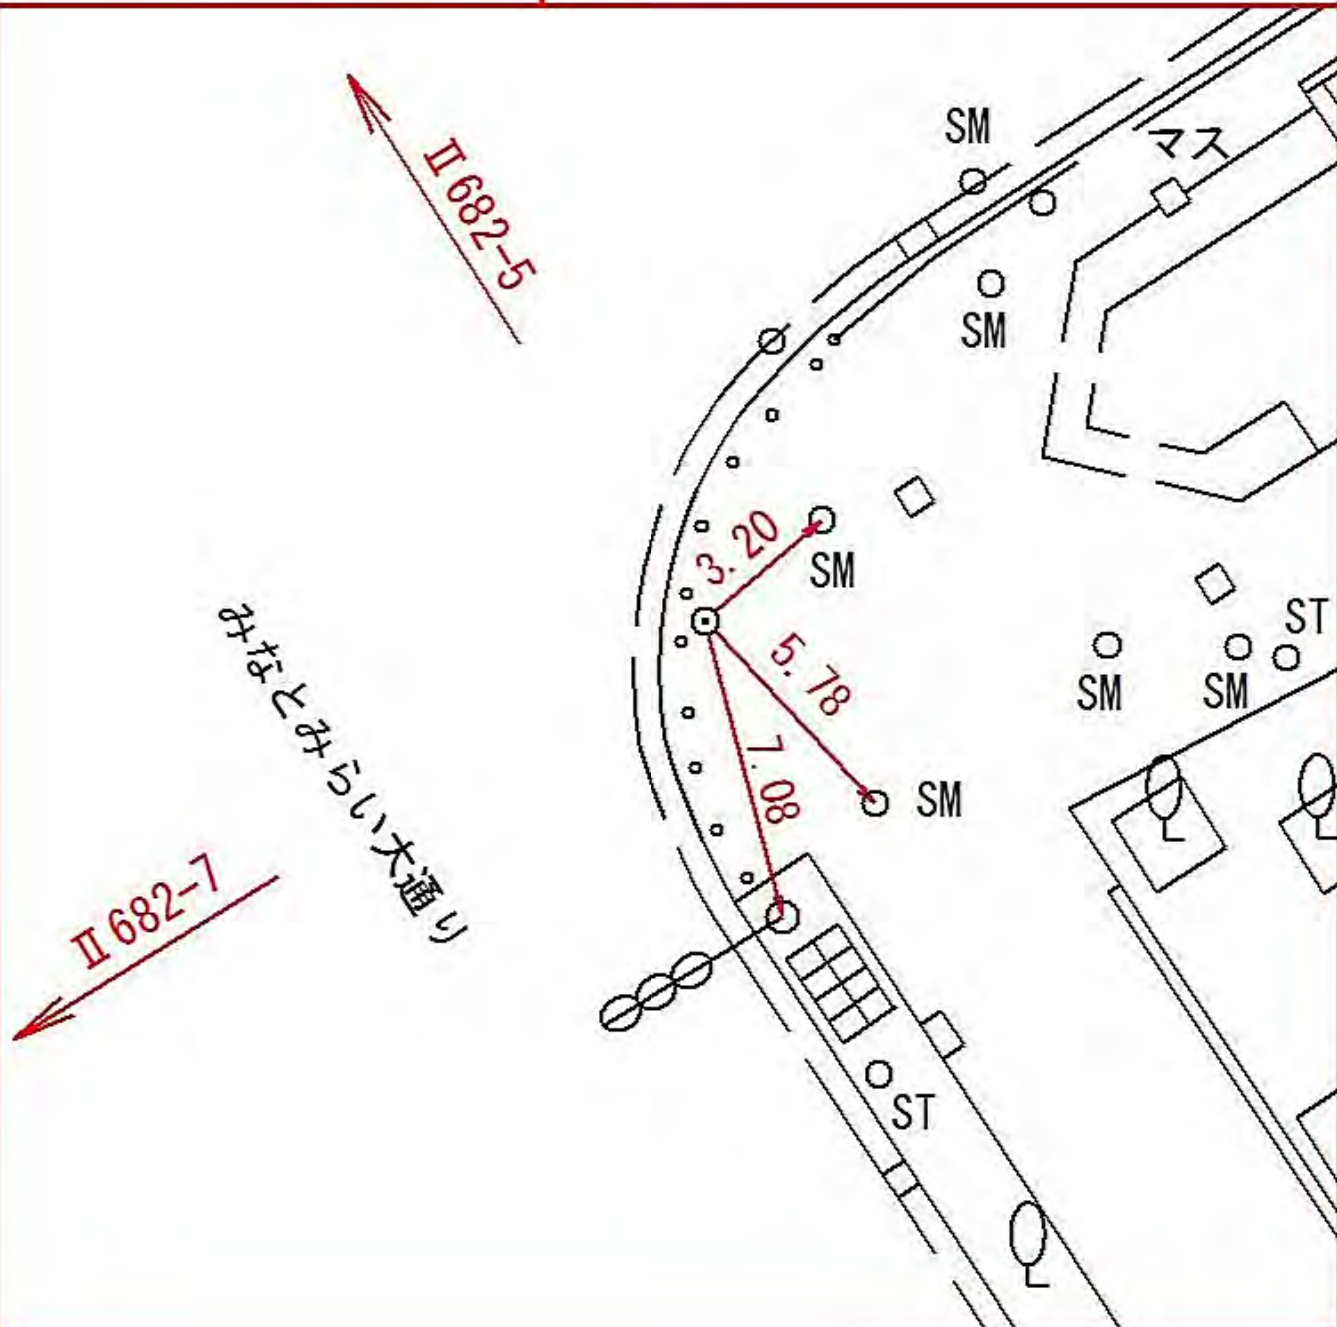
| 所在地                                                                                | 西区みなとみらい二丁目一番地先 |  |  |
|------------------------------------------------------------------------------------|-----------------|--|--|
| 標 識 ノ 種 類                                                                          | 金属標 + 鋌 + 木杭    |  |  |
| 点 番 号                                                                              | 6               |  |  |
| 線 番 号                                                                              | Ⅱ 682           |  |  |
| 要 図                                                                                | キザミ             |  |  |
|  |                 |  |  |



所在地

西区桜木町一丁目一七番地先

標識ノ種類

金属標 + 鋌 + 木杭

キザミ

線番号

Ⅱ 682

点番号

7

要

図

駐車場

SM

WM

SM

5.05

2.25

1.70

Ⅱ 682-8

Ⅱ 682-6

さくら通り

所在地

西区花咲町四丁目一〇四―三番地先

標 識 ノ 種 類

金属標 + 鋌 + 木杭

キザミ


線  
番  
号

Ⅱ 682

点  
番  
号

8

要 図

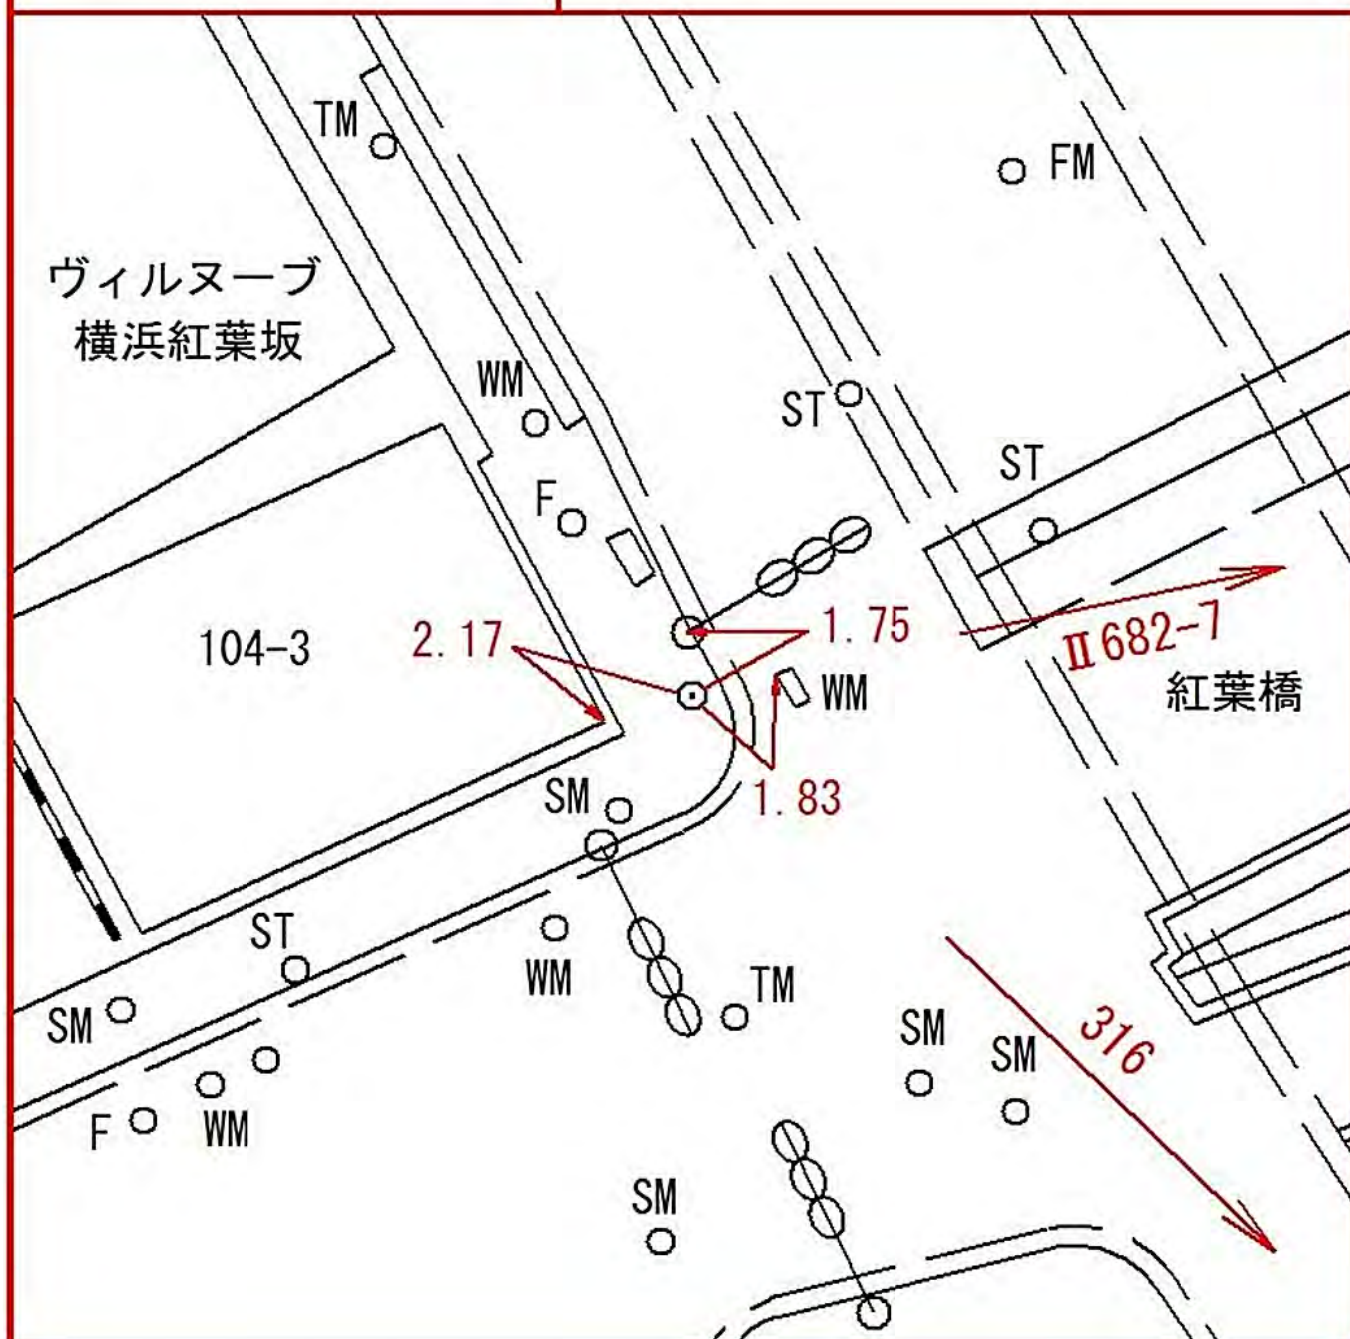



| 線<br>番<br>号 | 点<br>番<br>号 | 標 識 ノ 種 類               | 所 在 地                                                    |
|-------------|-------------|-------------------------|----------------------------------------------------------|
| Ⅱ 683       | 1           | <div>金属標 + 鋌 + 木杭</div> | 中<br>区<br>本<br>牧<br>原<br>二<br>四<br>一<br>三<br>番<br>地<br>先 |
| 要 図         |             | キザミ                     |                                                          |
|             |             |                         |                                                          |

所在地

中区本牧原二三番地先

標 識 ノ 種 類

金属標 + 鋌 + 木杭

キザミ

点  
番  
号

2


線  
番  
号

Ⅱ 683

要 図



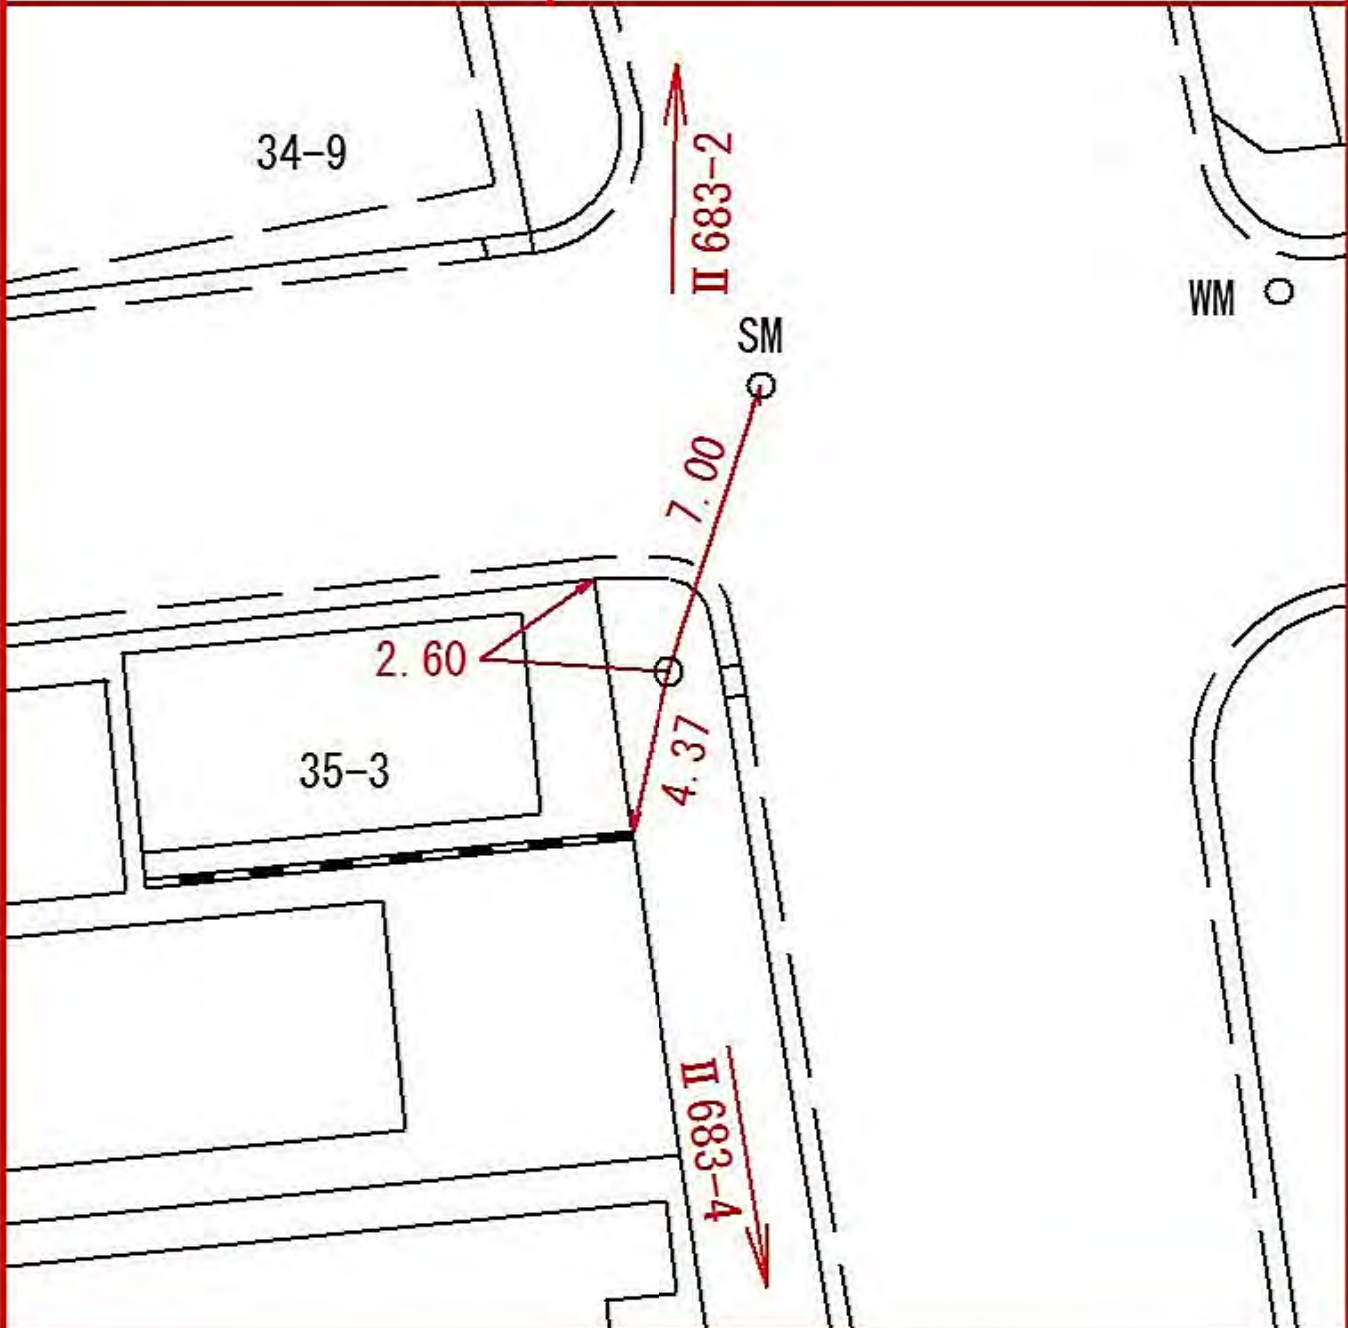

| 線<br>番<br>号                                                                        | 点<br>番<br>号 | 標 識 ノ 種 類   | 所 在 地                                                    |
|------------------------------------------------------------------------------------|-------------|---|----------------------------------------------------------|
| Ⅱ 683                                                                              | 3           | <div data-bbox="619 427 906 566" style="border: 1px solid black; border-radius: 50%; padding: 5px; display: inline-block;">金 属 標</div> + 鋌 + 木 杭 | 中<br>区<br>本<br>牧<br>原<br>三<br>五<br>一<br>三<br>番<br>地<br>先 |
| 要 図                                                                                |             | キザミ   |                                                          |
|  |             |   |                                                          |

所在地

中区本牧元町二一〇番地先

標識ノ種類

金属標 + 鋌 + 木杭

キザミ


点番号

4

線番号

II 683

要 図

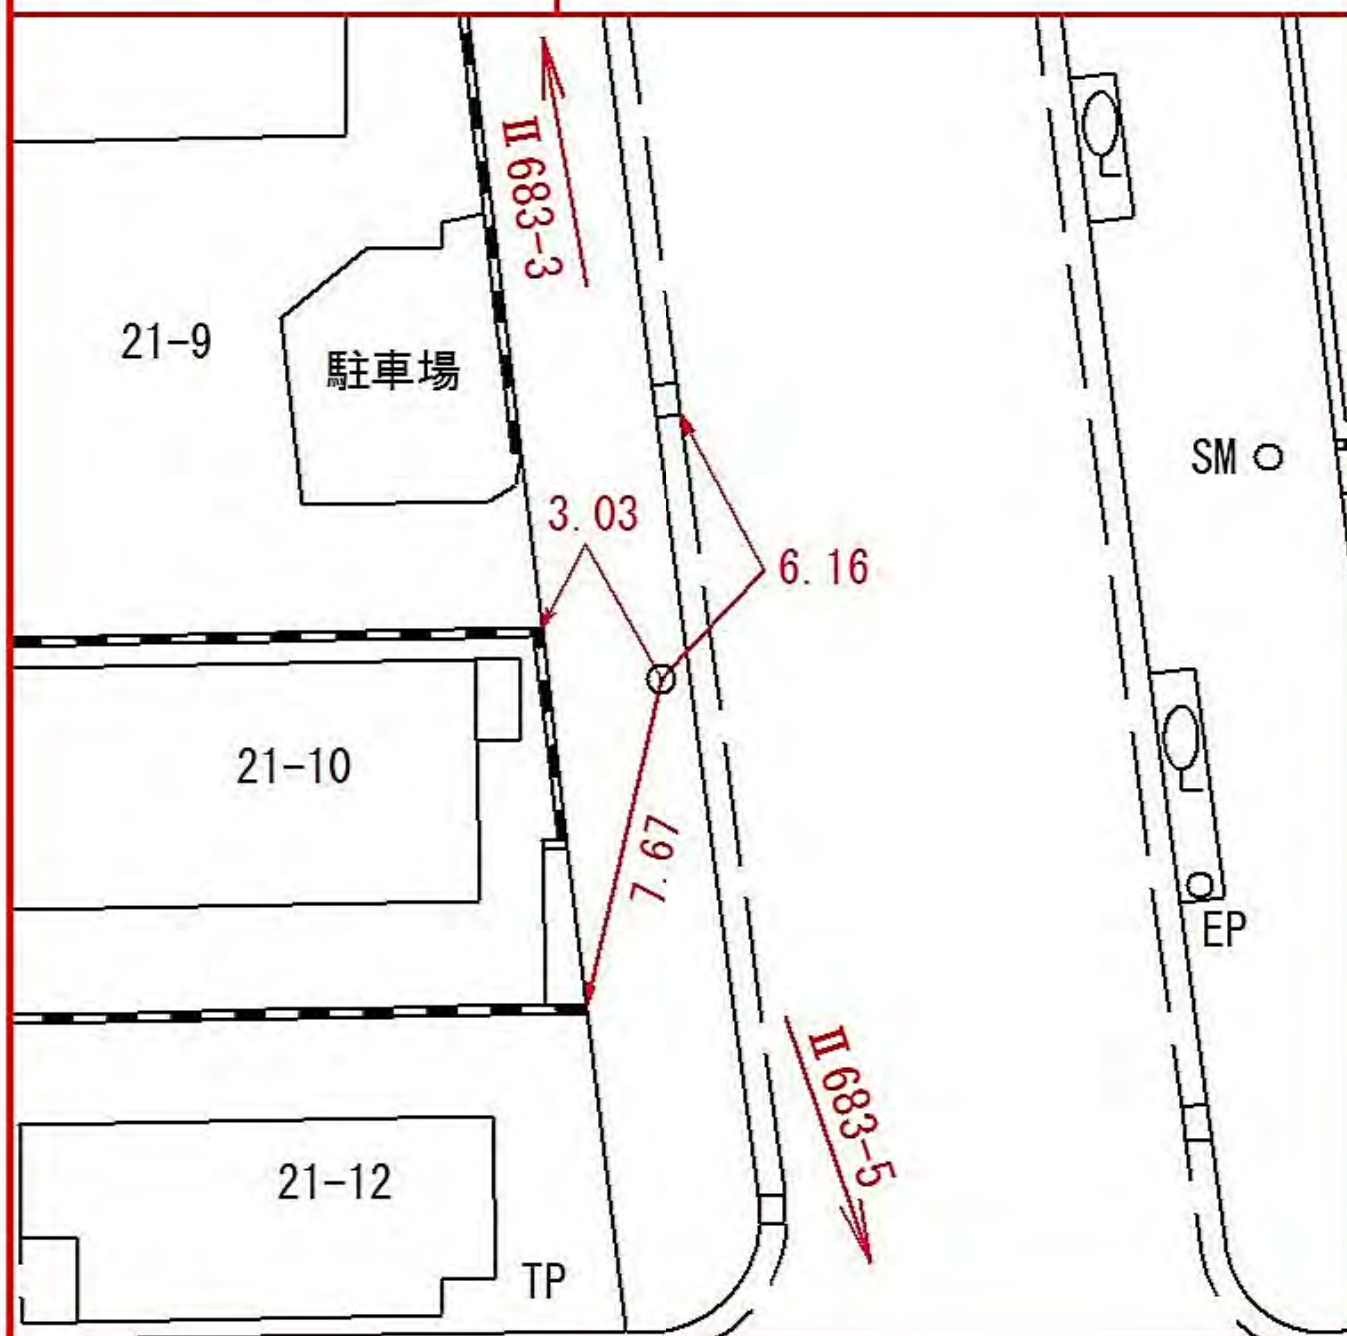



所在地

中区本牧元町一九一〇番地先

標識ノ種類

金属標 + 鋌 + 木杭

キザミ


点番号

5

線番号

II 683

要 図

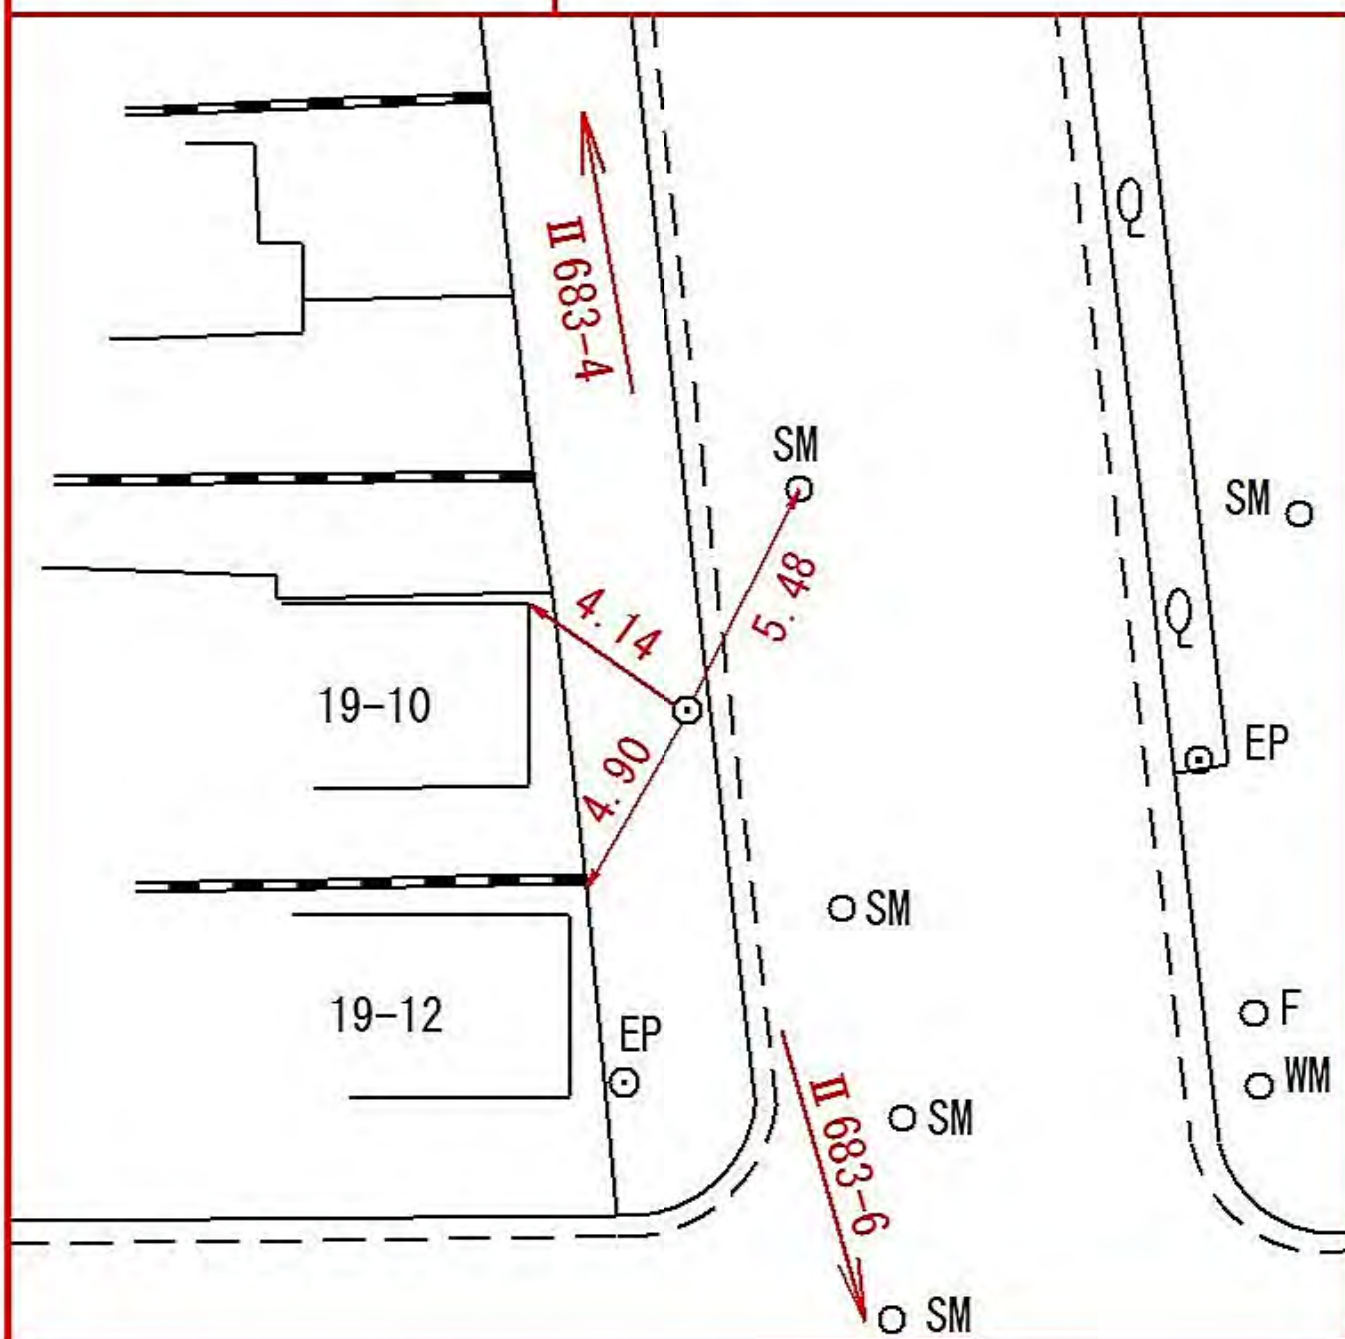

所在地

中区本牧元町四三番地先

標識ノ種類

金属標 + 鋌 + 木杭

キザミ

線番号


II 683

点番号

7

要

図

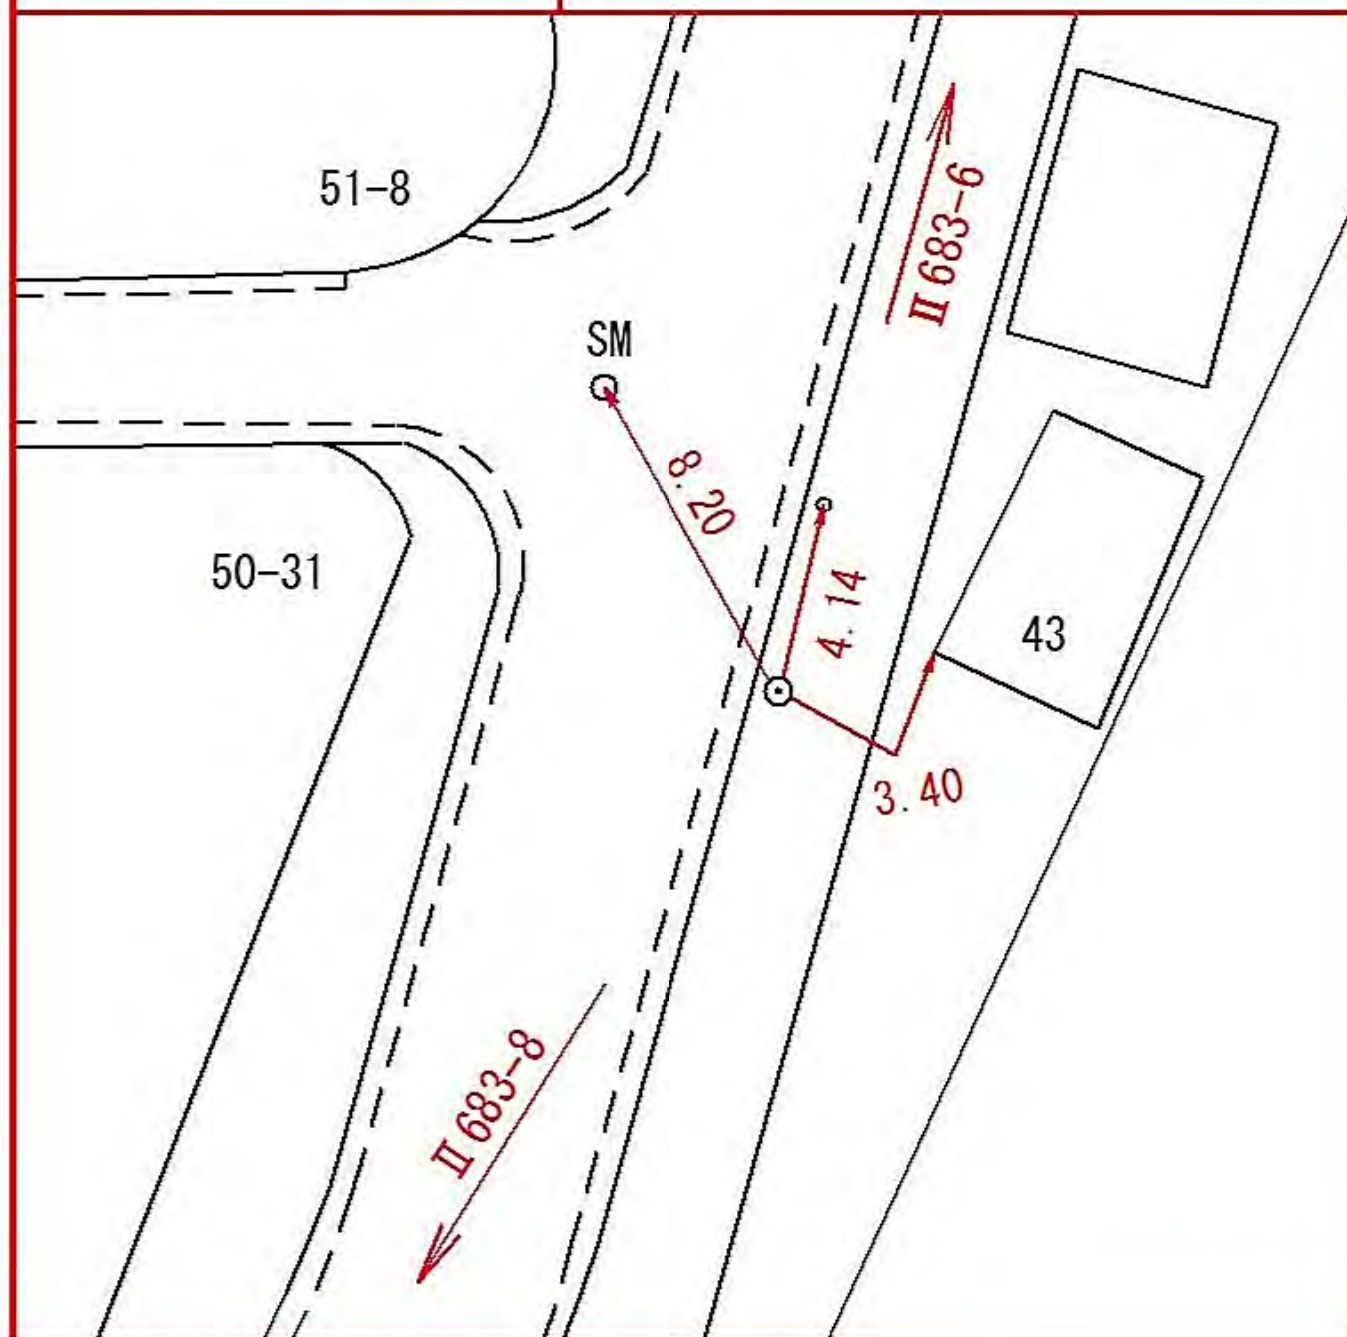



所在地

中区本牧元町五〇―四二番地先

標識ノ種類

金属標 + 鋌 + 木杭

キザミ

点番号

8

線番号

II 683

要 図

駐車場  
50-42

50-44

II 683-7

9.71

4.58

2.00

617

所在地

中区麦田町二丁目四七番地先

標 識 ノ 種 類

金属標 + 鋌 + 木杭

キザミ


線  
番  
号

Ⅱ684

点  
番  
号

1

要 図

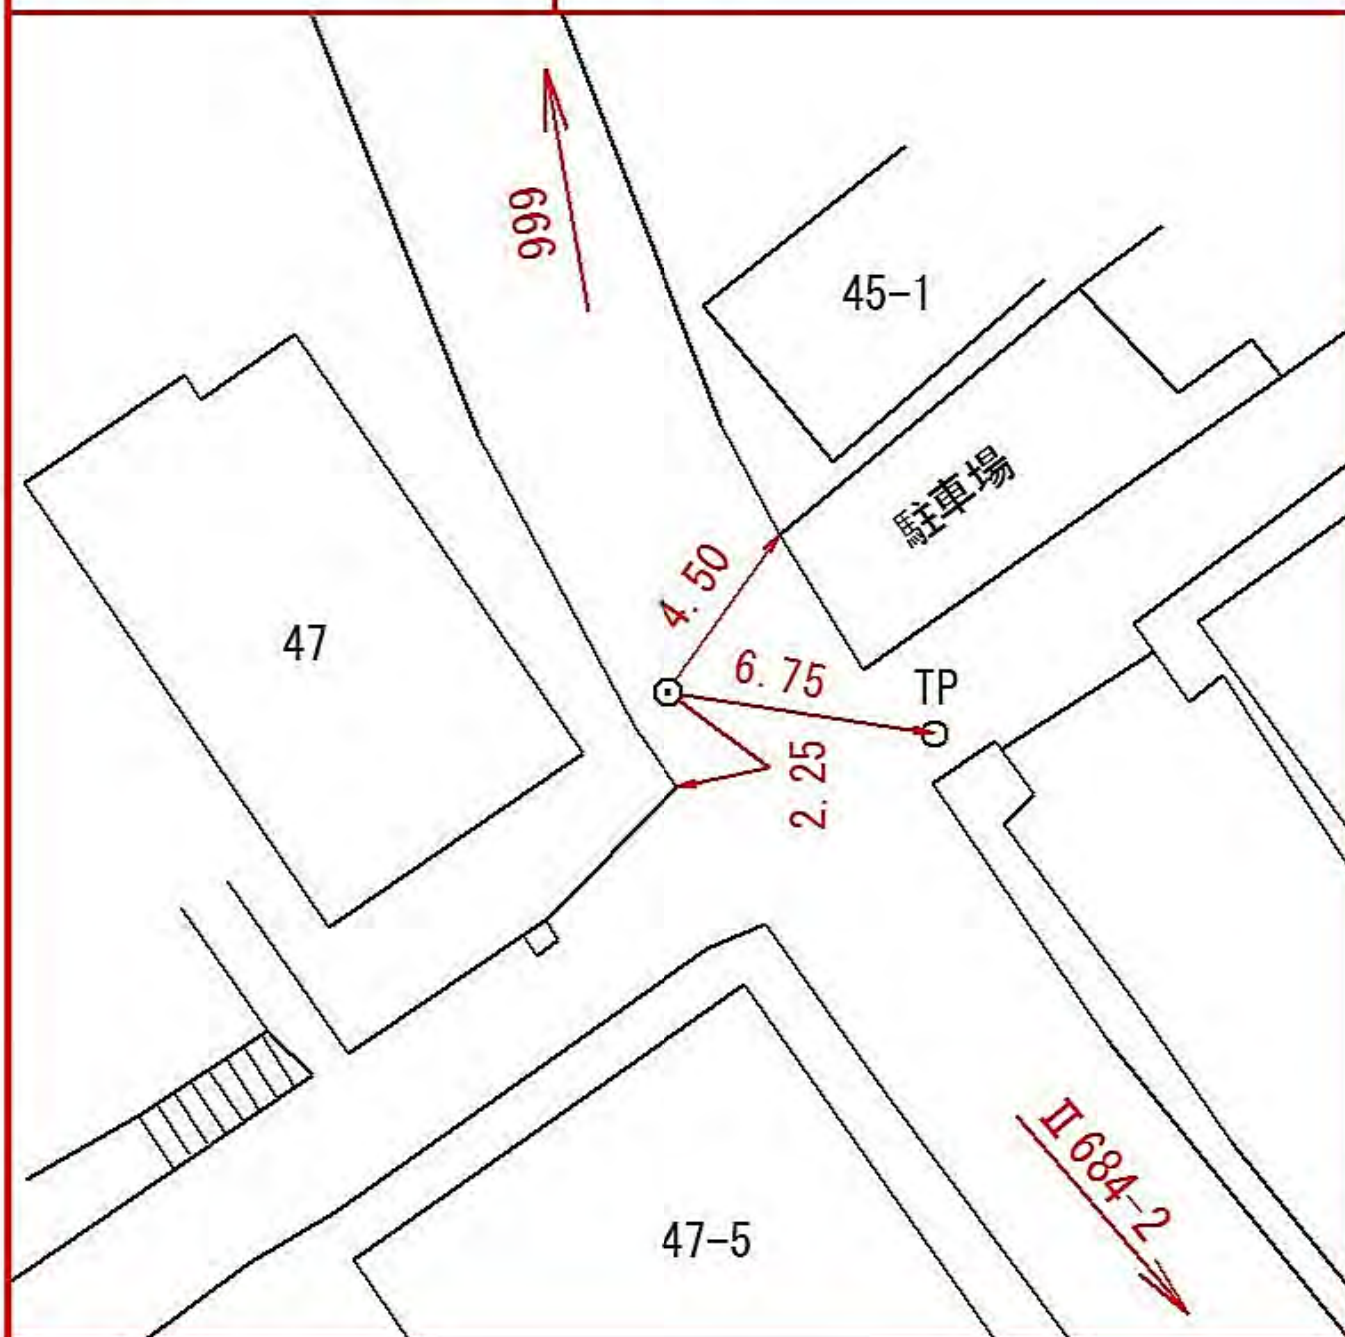



所在地

中区麦田町七五番地先

標識ノ種類

金属標 + 鋌 + 木杭

キザミ

点番号

2

線番号

Ⅱ684

要 図



所在地

中区麦田町四丁目九六番地先

標識ノ種類

金属標 + 鋌 + 木杭

キザミ

点番号

3

線番号

II 684

要 図

駐車場

96-10

97-4

II 684-2

6.85

5.68

3.50

II 684-4



所在地

中区大和町一丁目九十一番地先

標識ノ種類

金属標 + 鋌 + 木杭

キザミ

線番号


II 684

点番号

4

要

図

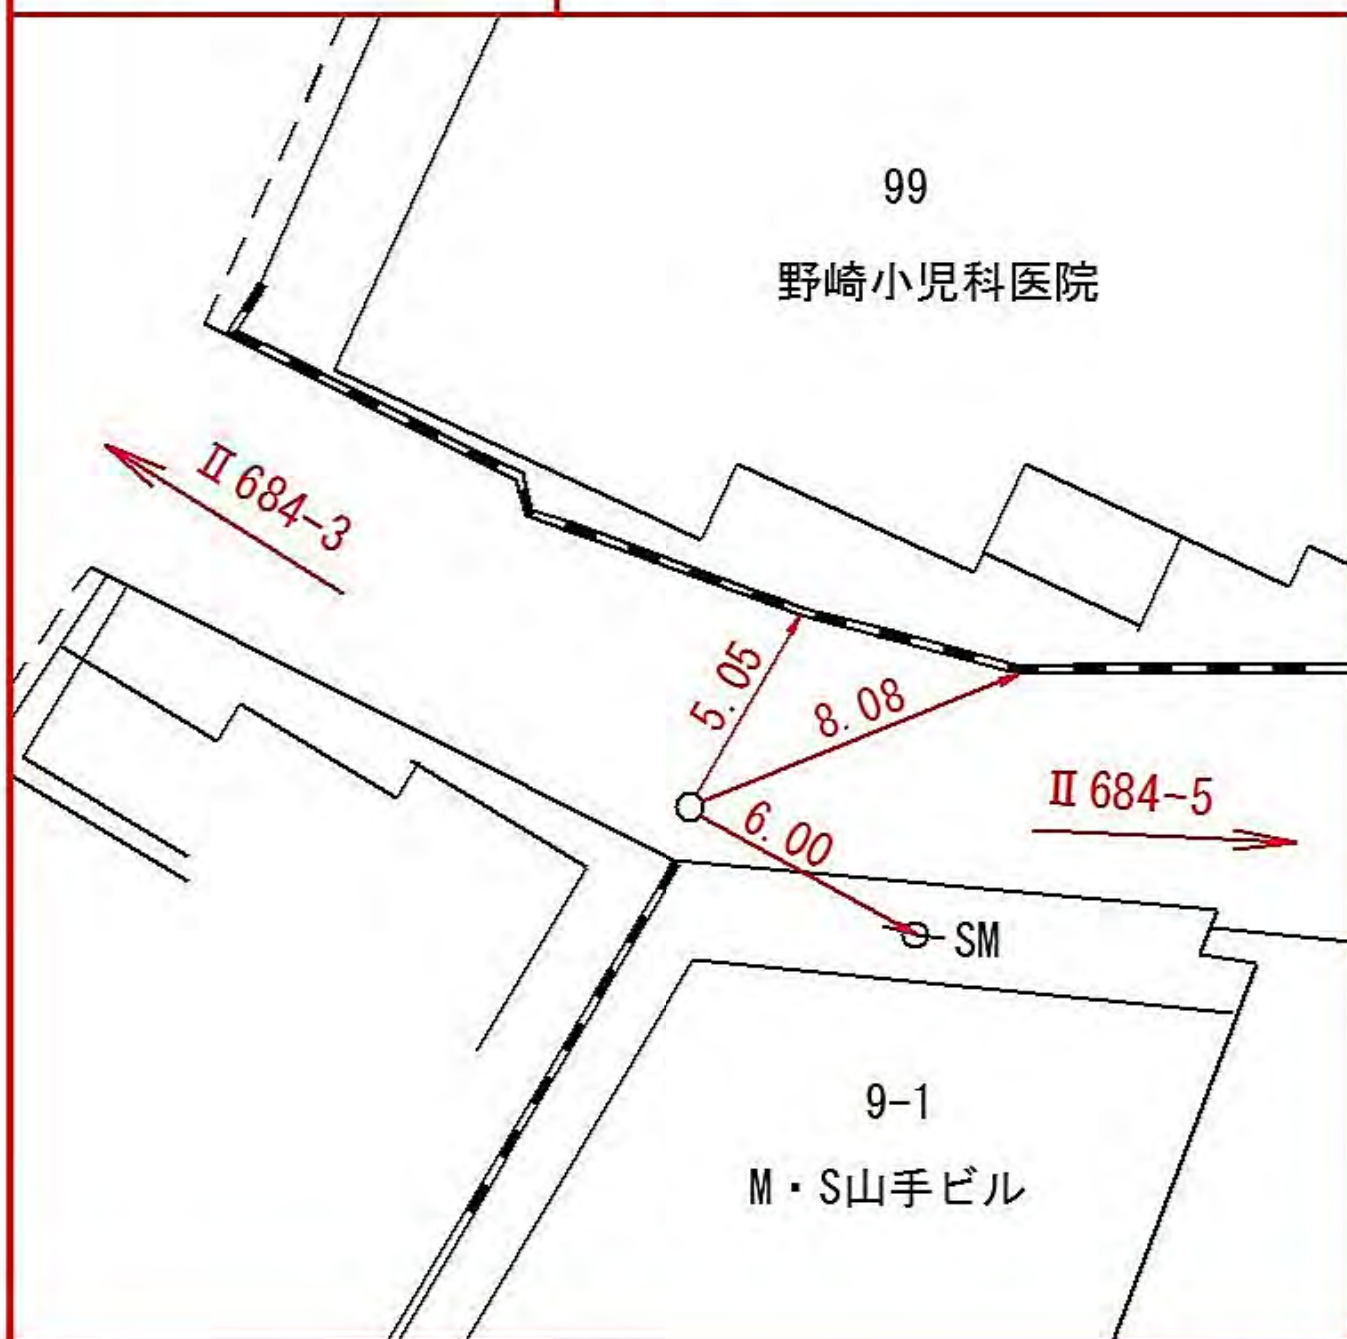

所在地

中区本郷町二丁目二番地先

標識ノ種類

金属標 + 鋌 + 木杭

キザミ


点番号

6

線番号

II 684

要 図

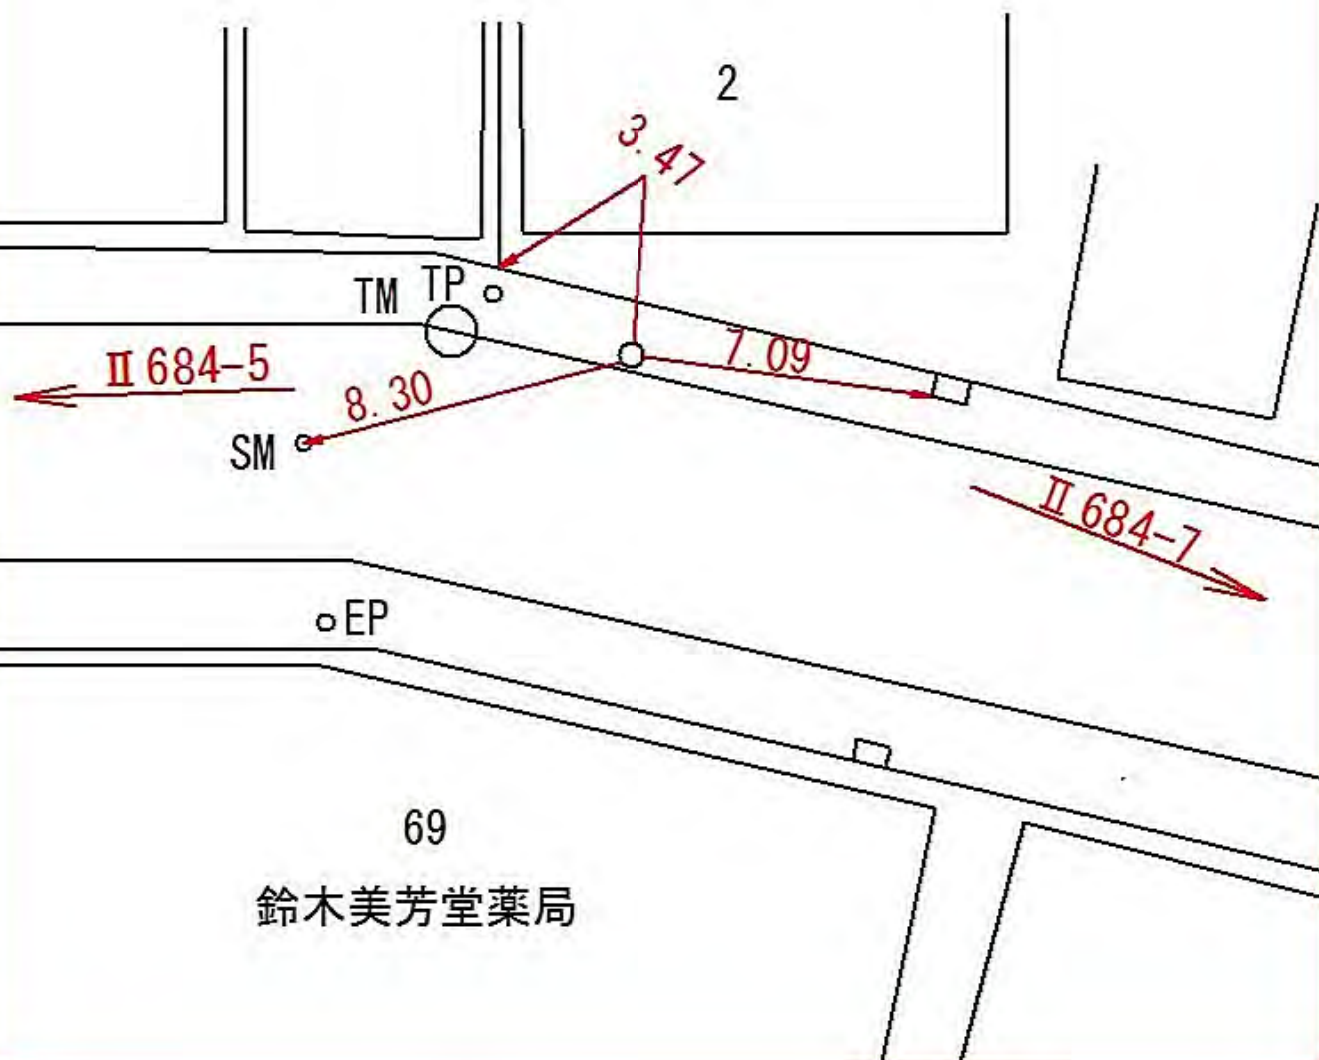



所在地

中区本郷町三丁目七六番地先

標識ノ種類

金属標 + 鋌 + 木杭

キザミ

線番号


Ⅱ 684

点番号

7

要

図

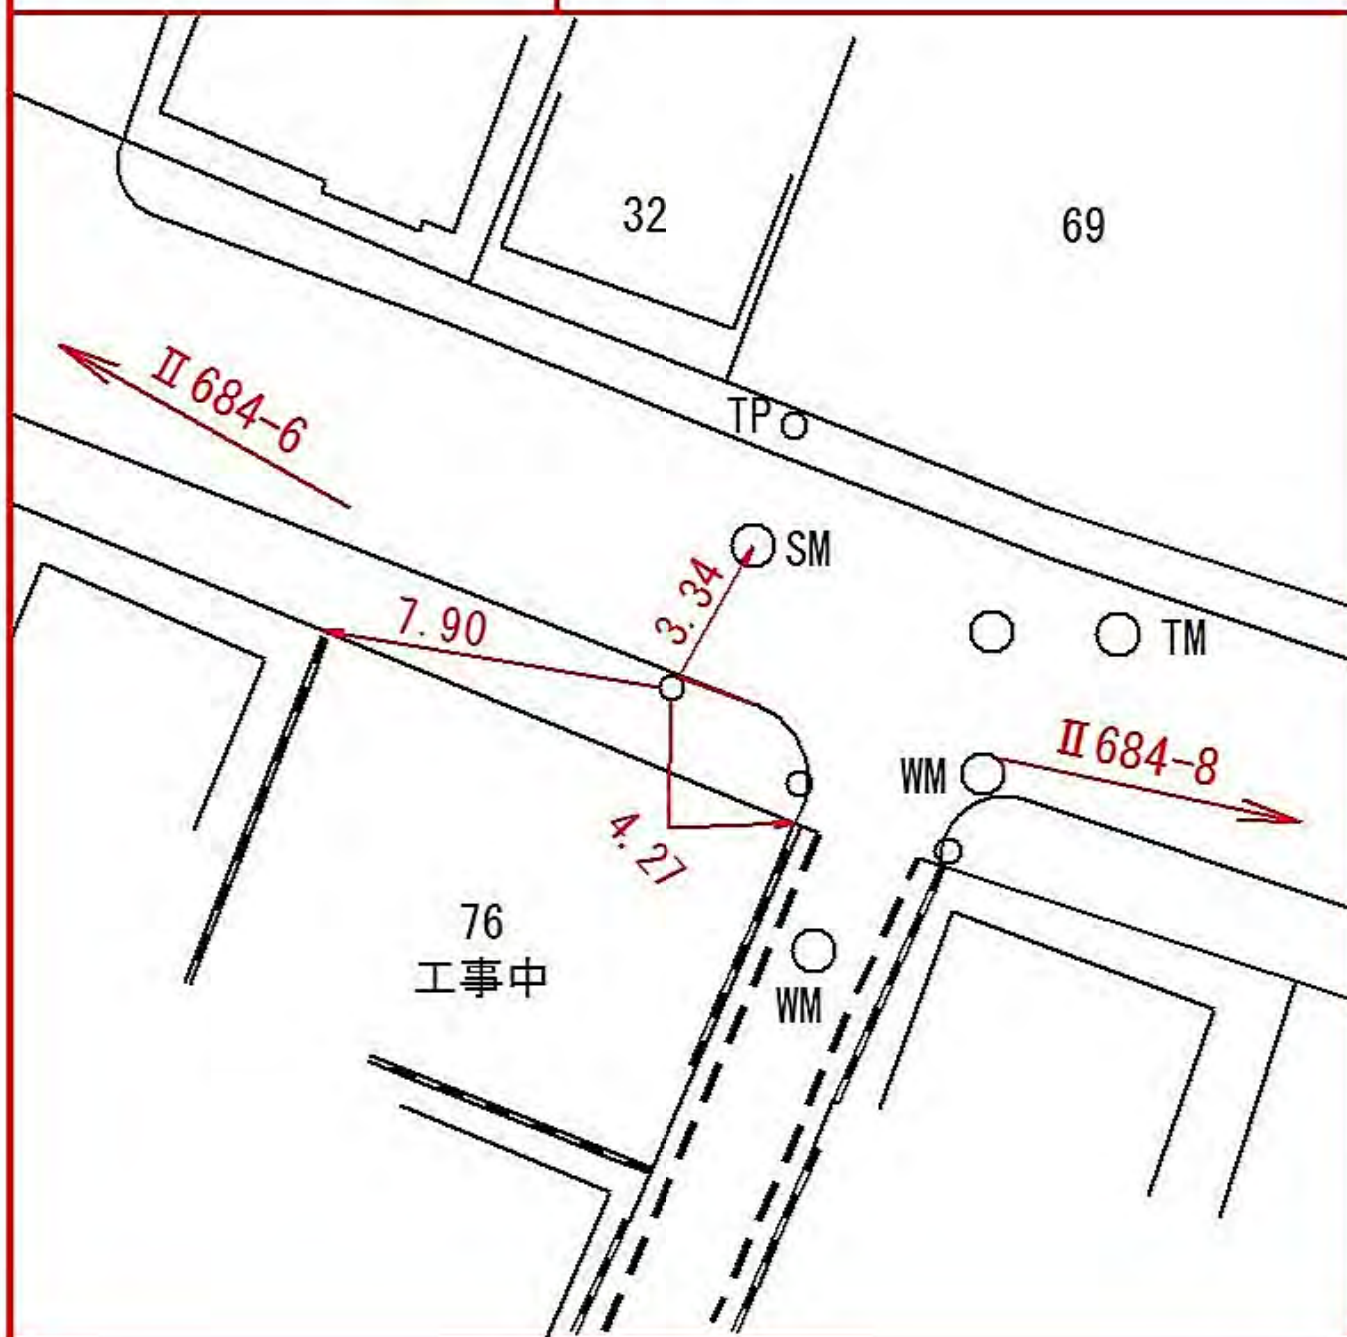

所在地

中区本郷町二丁目三九番地先

標識ノ種類

金属標 + 鋌 + 木杭

キザミ


点番号

8

線番号

II 684

要 図

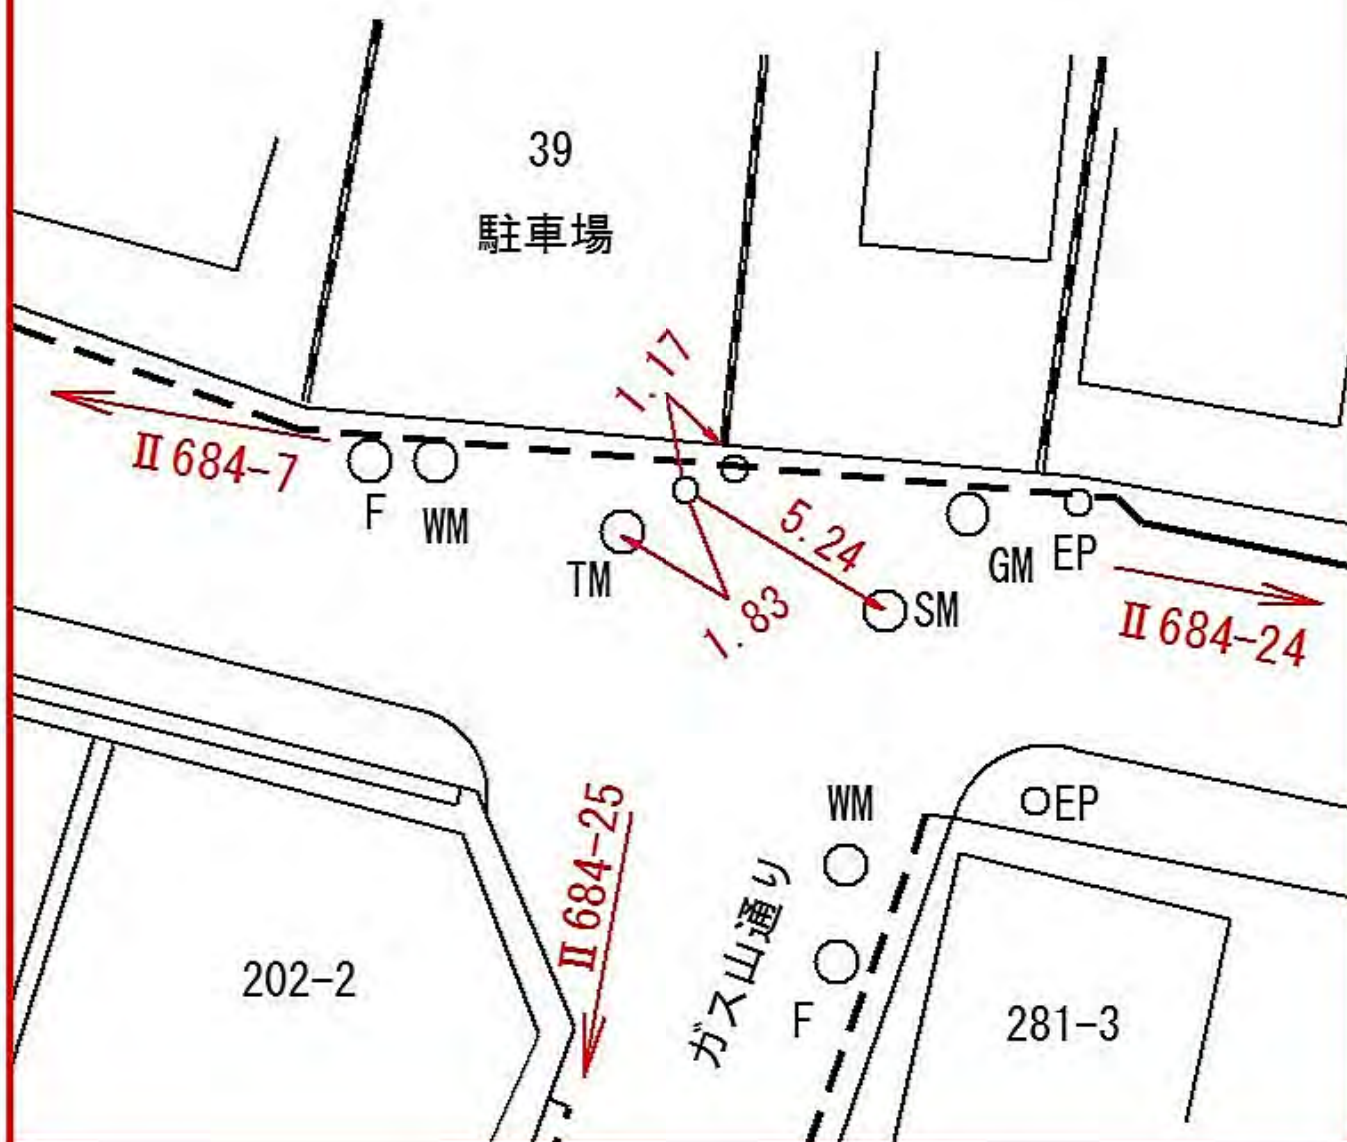



所在地

中区本牧原十七ー一番地先

標 識 ノ 種 類

金属標 + 鋌 + 木杭

点  
番  
号


9


線  
番  
号

Ⅱ 684

キザミ

要 図

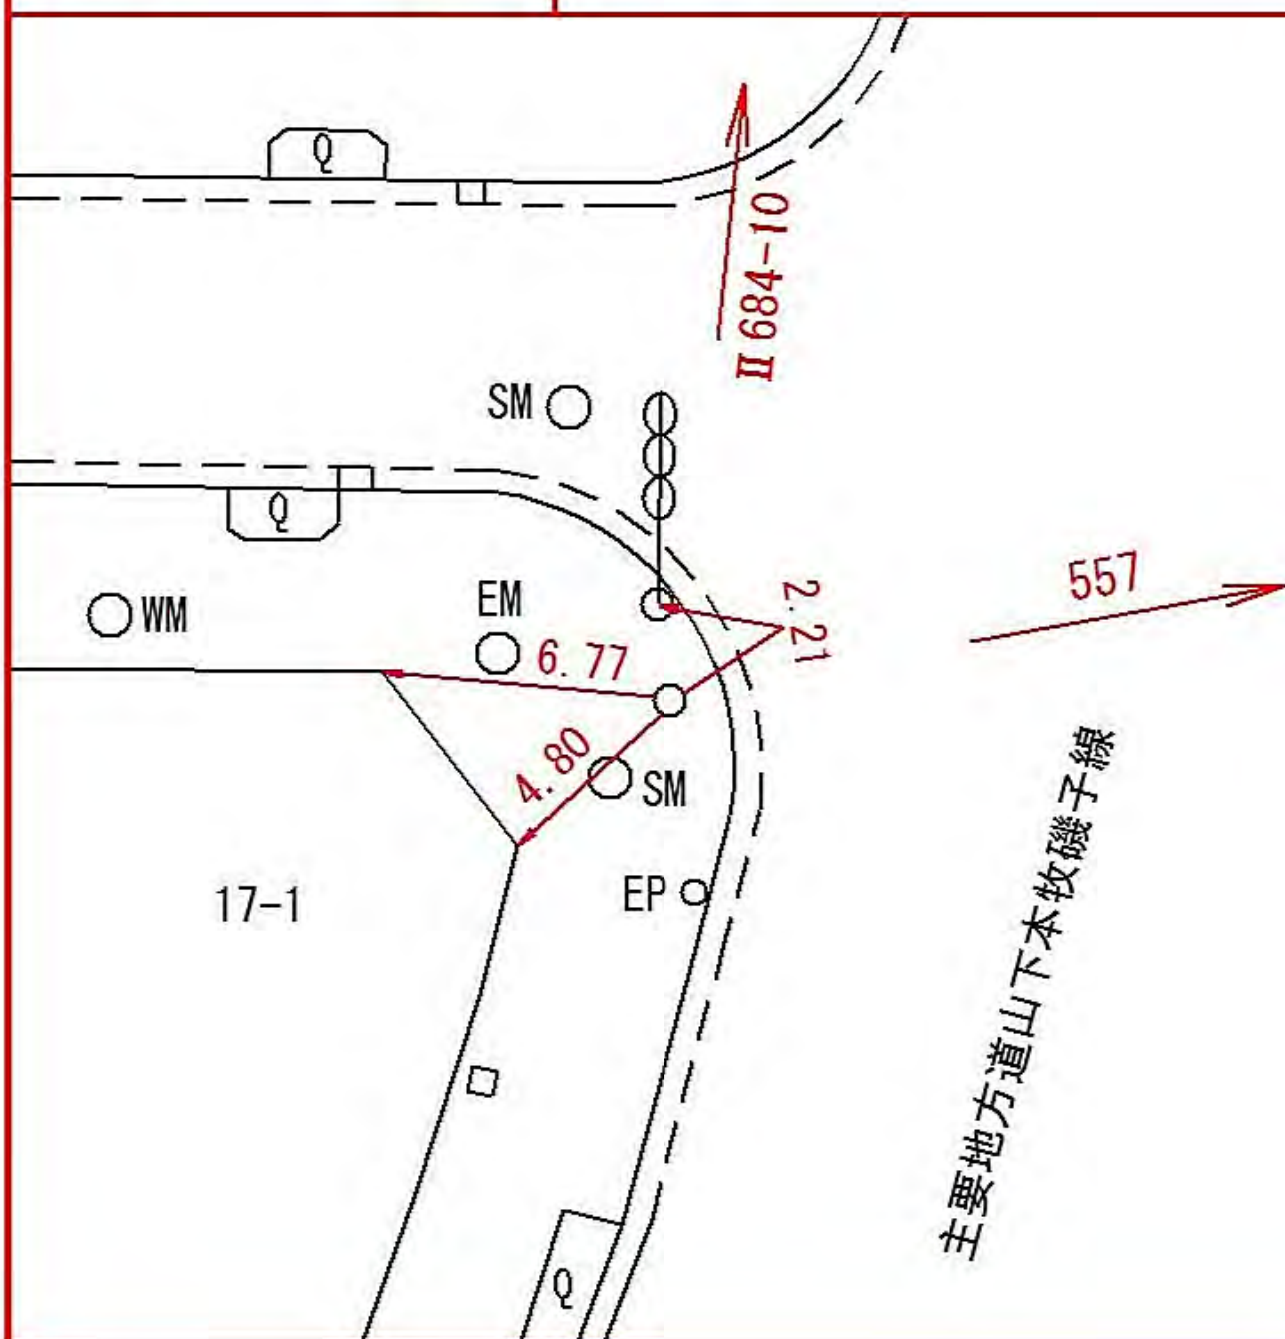
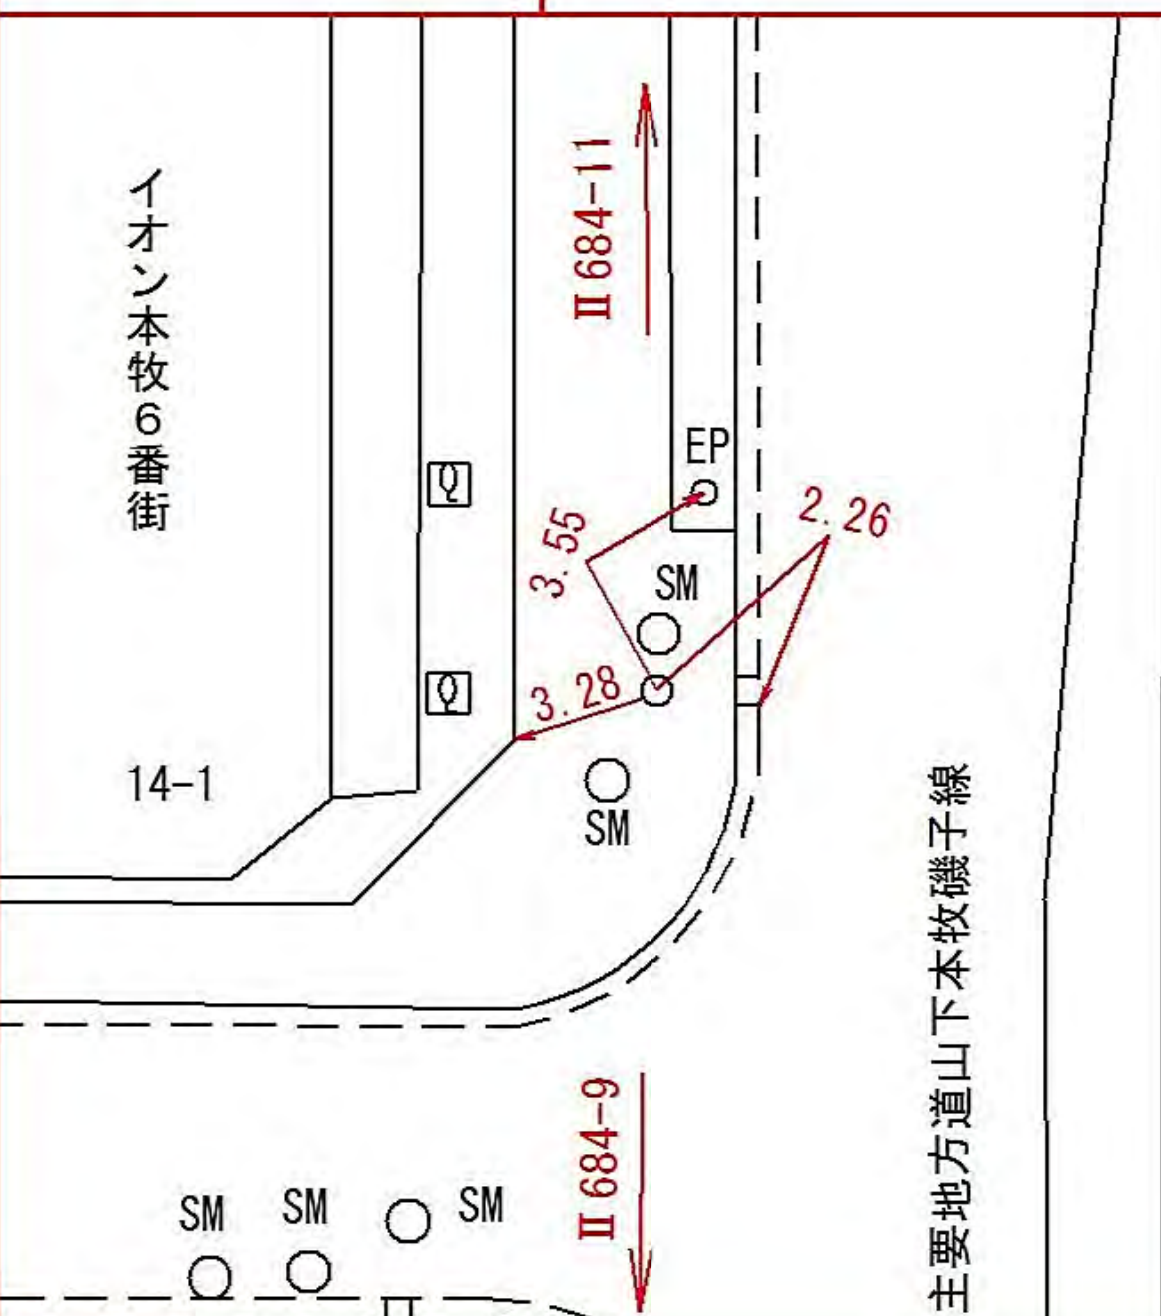
| 線<br>番<br>号                                                                        | 点<br>番<br>号 | 標 識 ノ 種 類    | 所 在 地        |
|------------------------------------------------------------------------------------|-------------|--------------|--------------|
| Ⅱ 684                                                                              | 10          | 金属標 + 鋌 + 木杭 | 中区本牧原十四一 番地先 |
| 要 図                                                                                |             | キザミ          |              |
|  |             |              |              |





所在地

中区本牧原十四番地先

標識ノ種類

金属標 + 鋌 + 木杭

キザミ

点番号

12

線番号

II 684

要

図

10-4  
大遠ビル

II 684-13

○ EP

ST

3.70

1.68

6.00

○ SM

II 684-11

主要地方道山下本牧磯子線



所在地

中区本牧宮原五―一 番地先

標 識 ノ 種 類

金属標 + 鋌 + 木杭

キザミ

線  
番  
号


Ⅱ 684


点  
番  
号

13

要

図

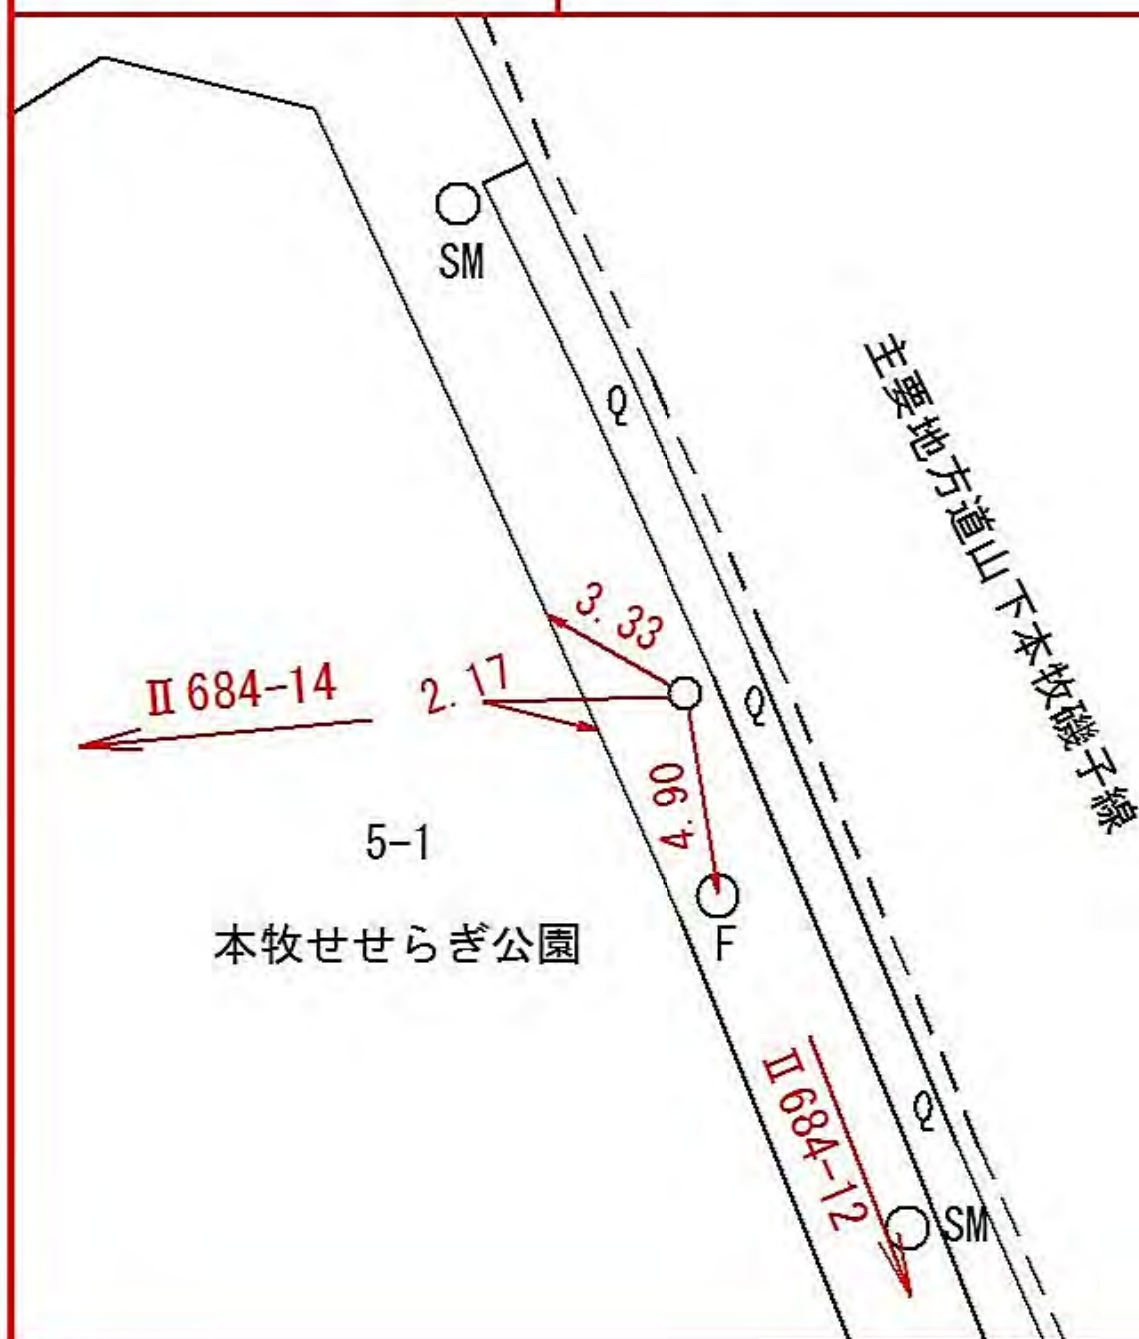
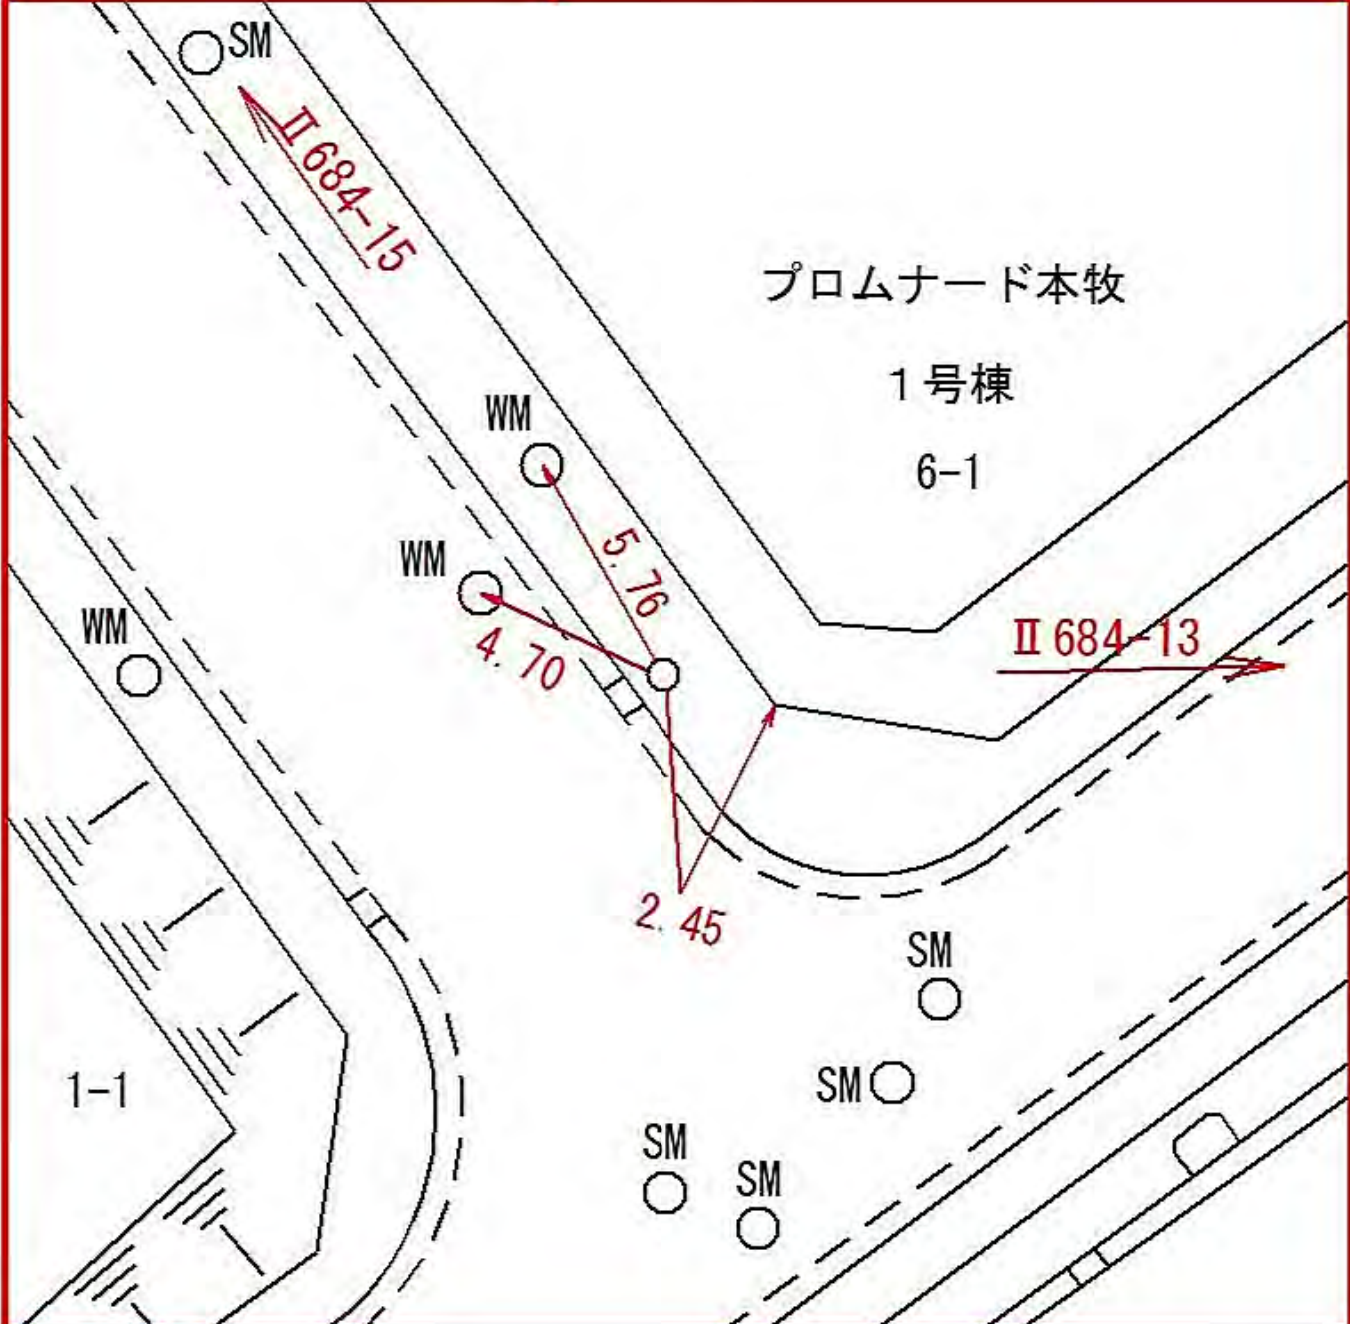
| 線<br>番<br>号                                                                        | 点<br>番<br>号 | 標 識 ノ 種 類                                                        | 所 在 地                                                    |
|------------------------------------------------------------------------------------|-------------|------------------------------------------------------------------|----------------------------------------------------------|
| Ⅱ 684                                                                              | 14          | <div data-bbox="619 432 1326 573"> <div>金属標</div>+ 鋌 + 木杭 </div> | 中<br>区<br>本<br>牧<br>宮<br>原<br>六<br>―<br>一<br>番<br>地<br>先 |
| 要                                                                                  | 図           | キザミ                                                              |                                                          |
|  |             |                                                                  |                                                          |



| 線<br>番<br>号 | 点<br>番<br>号 | 標 識 ノ 種 類    | 所 在 地          |
|-------------|-------------|--------------|----------------|
| Ⅱ 684       | 16          | 金属標 + 鋌 + 木杭 | 中区本牧町二丁目四七七番地先 |
| 要 図         |             | キザミ          |                |
|             |             |              |                |

| 線<br>番<br>号 | 点<br>番<br>号 | 標 識 ノ 種 類    | 所 在 地          |
|-------------|-------------|--------------|----------------|
| Ⅱ 684       | 17          | 金属標 + 鋌 + 木杭 | 中区本牧町二丁目四〇三番地先 |
| 要 図         |             | キザミ          |                |
|             |             |              |                |





所在地

中区本牧町一丁目一五四番地先

標識ノ種類

金属標 + 鋏 + 木杭

キザミ

点番号


19

線番号

Ⅱ684

要

図

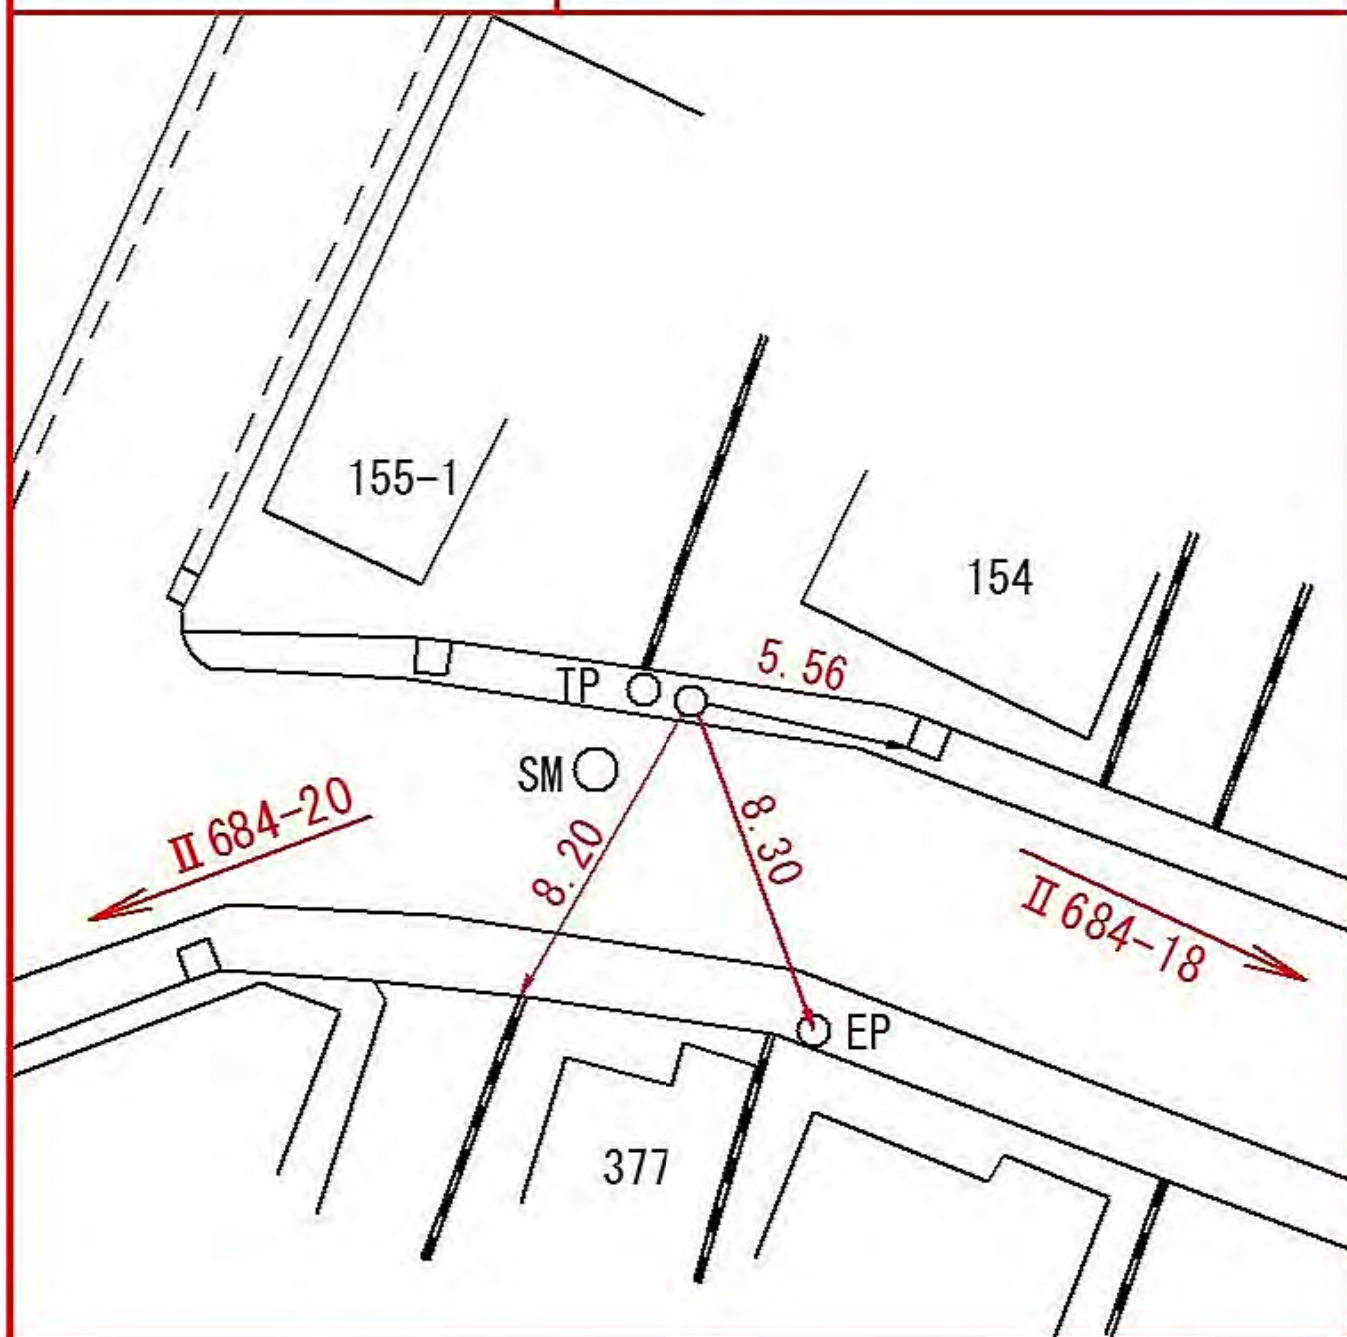



所在地

中区本牧町一丁目二八二番地先

標識ノ種類

金属標 + 鋌 + 木杭

キザミ

線番号


II 684

点番号

20

要

図

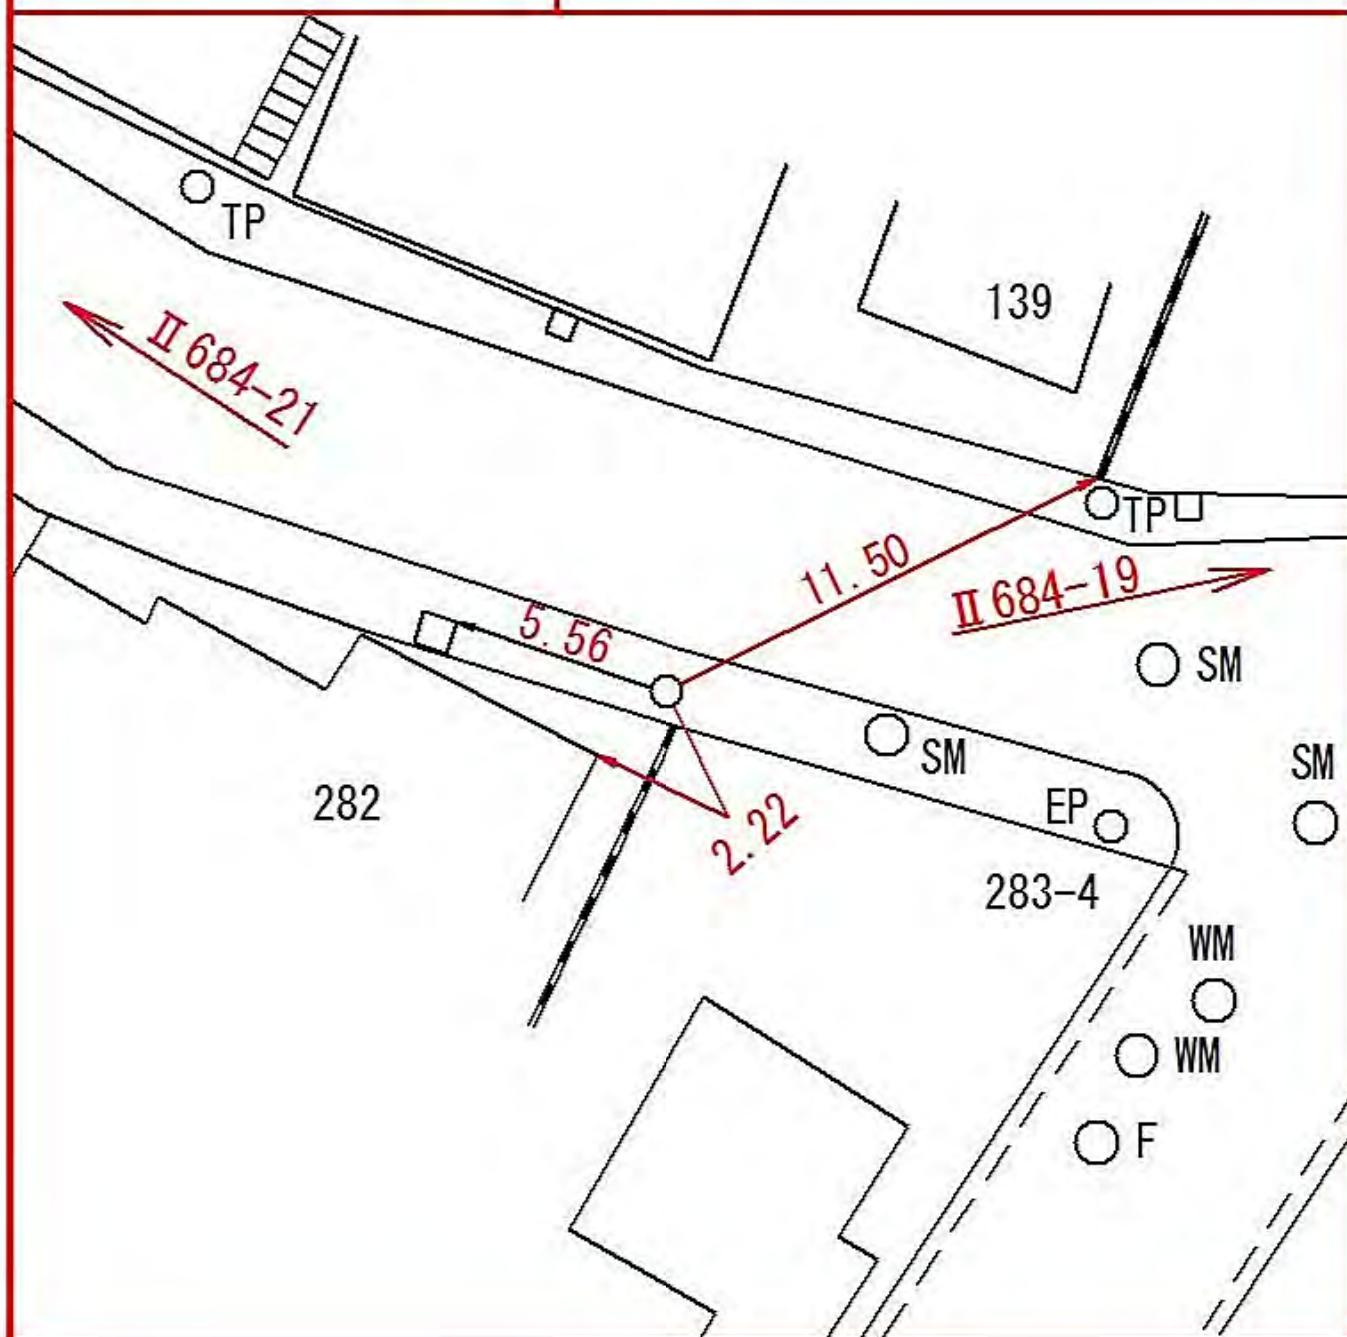





所在地

中区本牧町一丁目六九番地先

標識ノ種類

金属標 + 鋌 + 木杭

キザミ


点番号

22

線番号

II 684

要 図

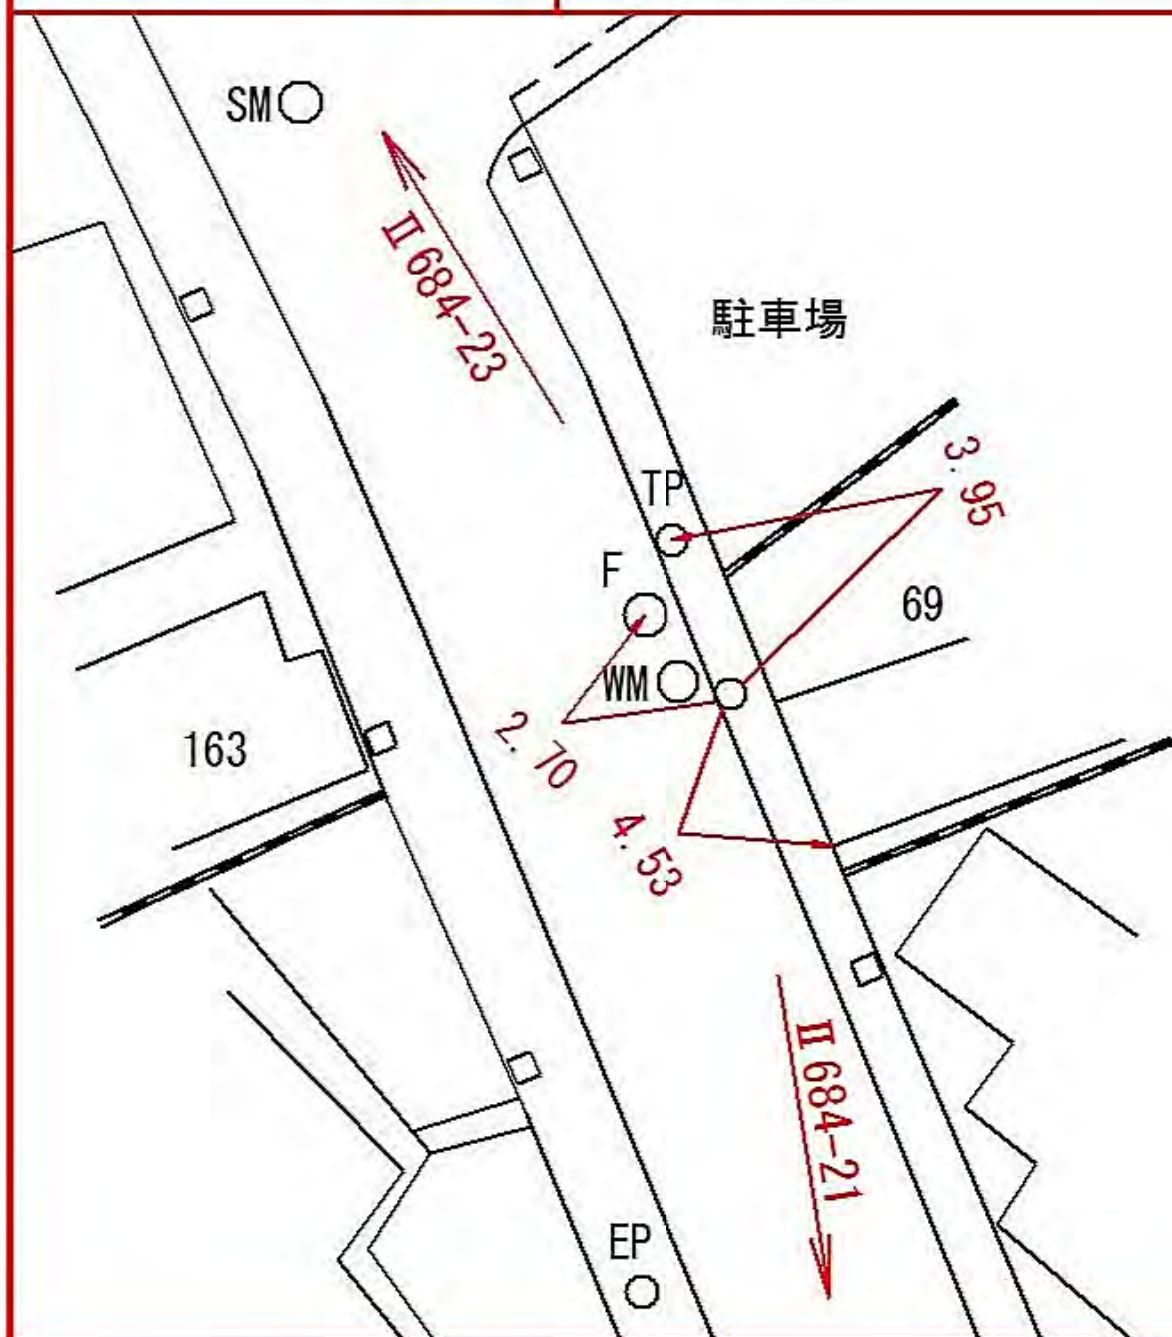

所在地

中区本牧町一丁目六六番地先

標識ノ種類

金属標 + 鋌 + 木杭

キザミ

点番号


23

線番号

II 684

要

図

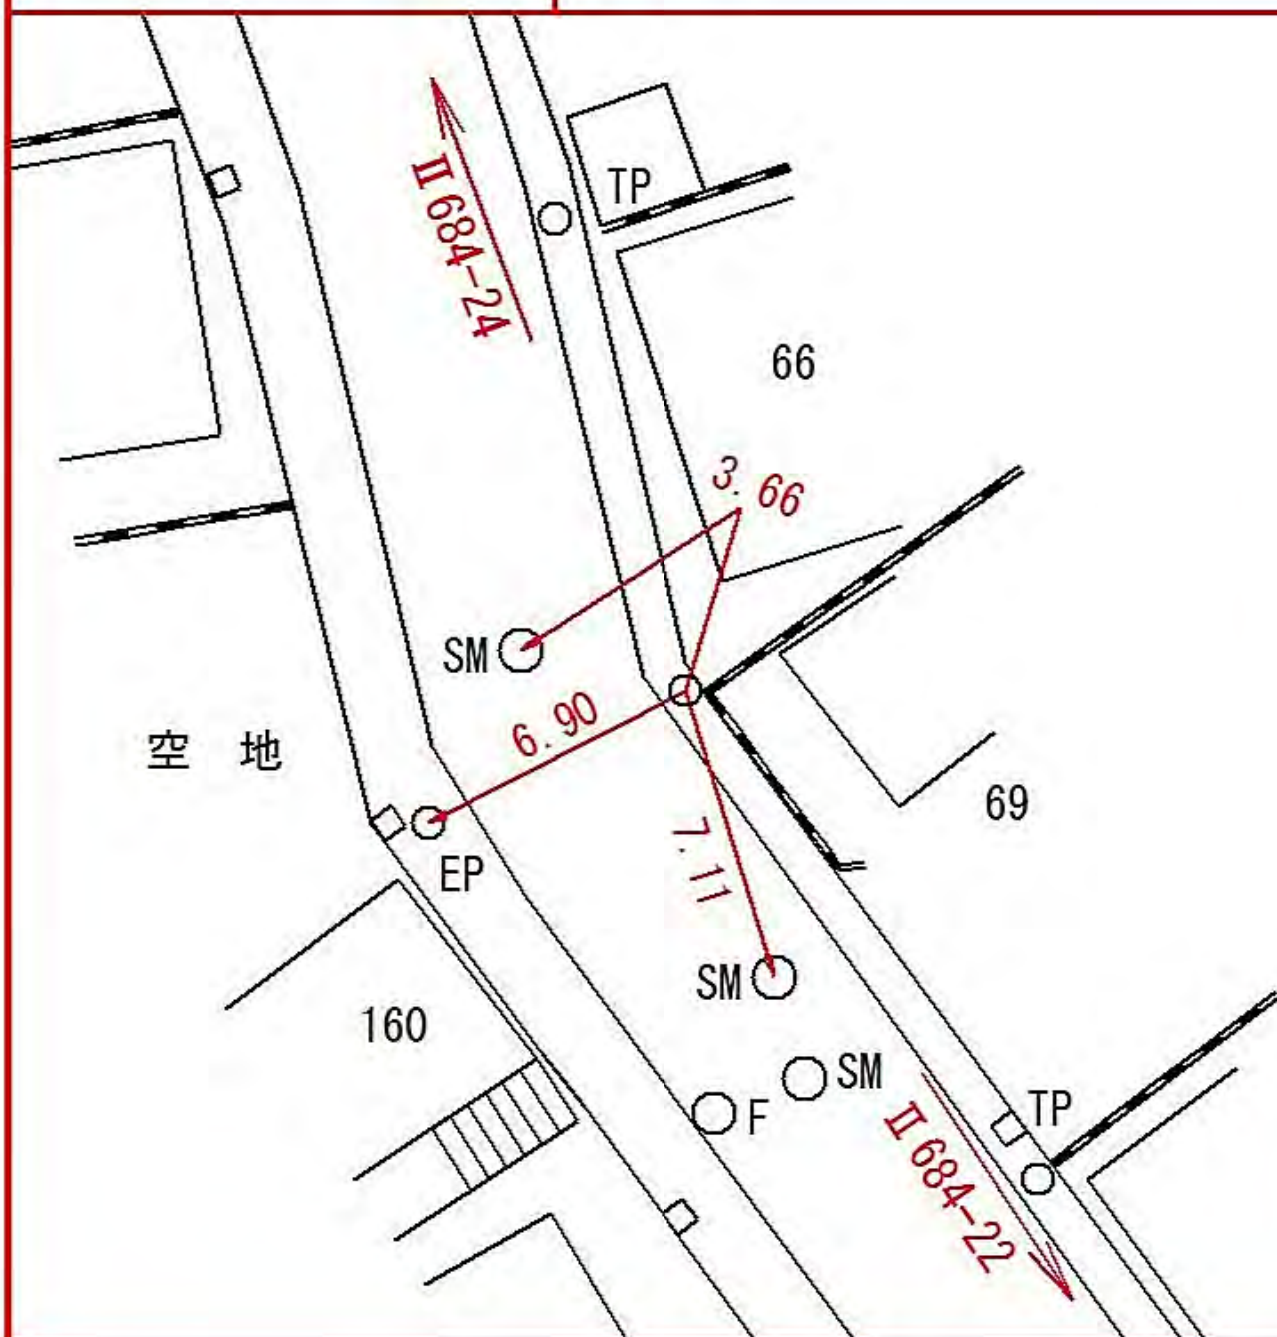



所在地

中区本牧町一丁目六三番地先

標識ノ種類

金属標 + 鋌 + 木杭

キザミ

線番号


Ⅱ684

点番号

24

要

図

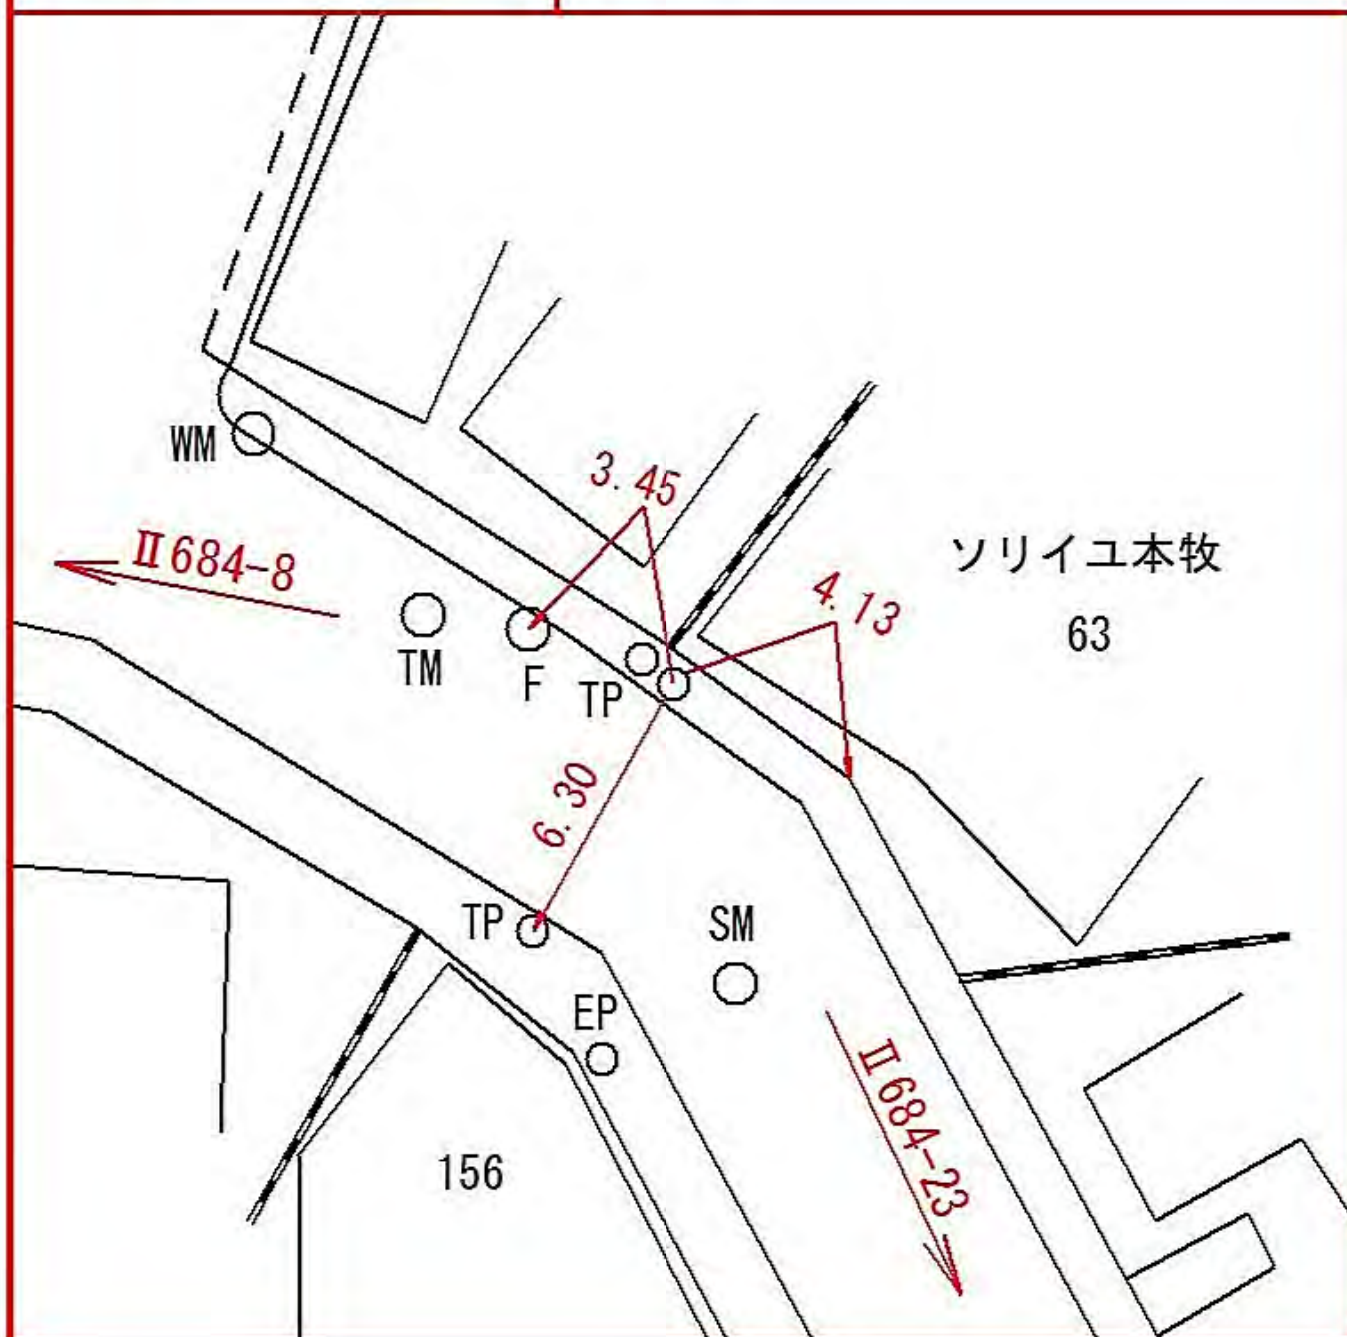

所在地

中区本郷町三丁目二〇三番地先

標識ノ種類

金属標 + 鋌 + 木杭

キザミ

線番号


II 684

点番号

25

要

図

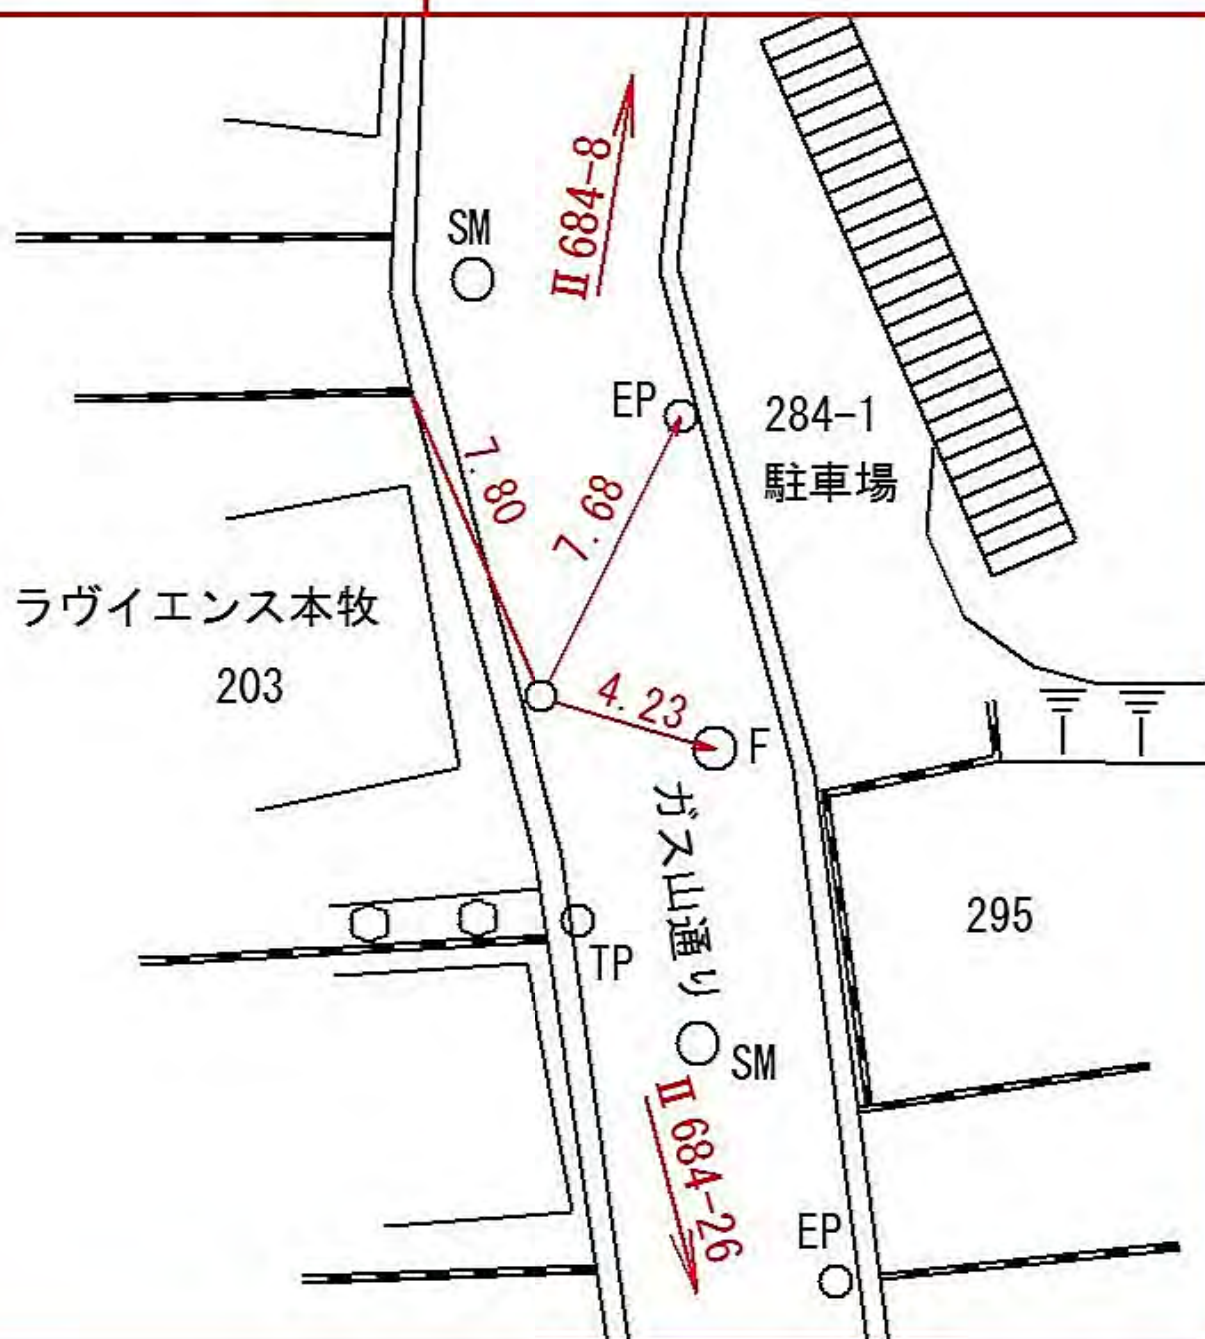



所在地

中区本郷町三丁目二九四番地先

標識ノ種類

金属標 + 鋌 + 木杭

キザミ

線番号


II 684

点番号

26

要

図

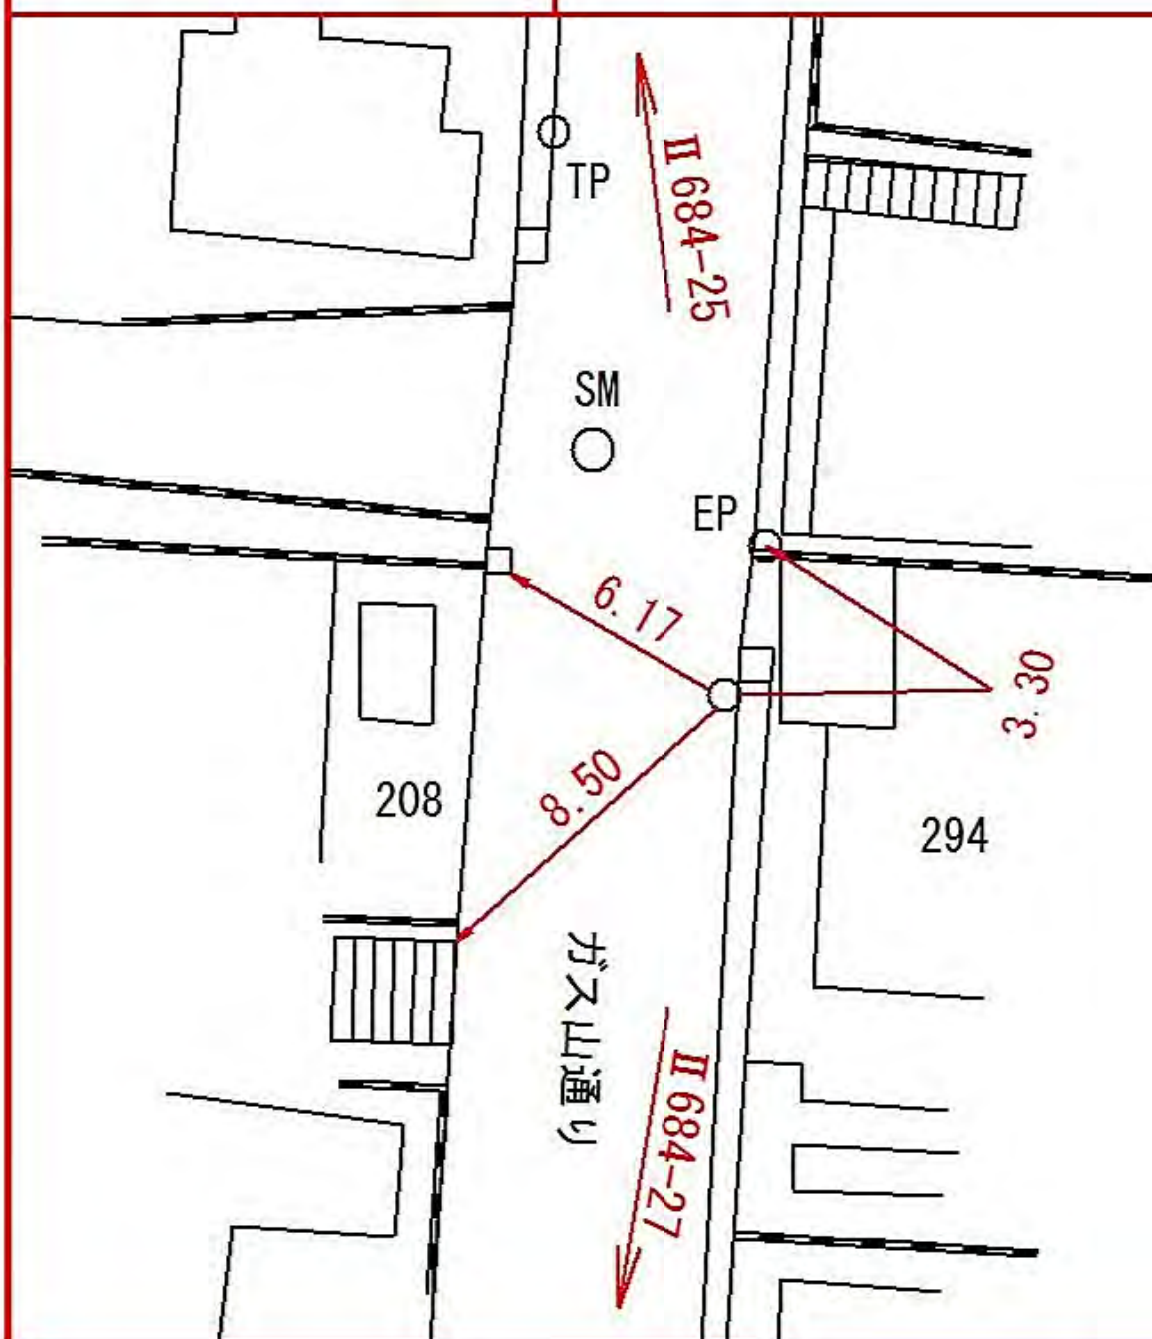

所在地

中区本郷町三丁目二九三番地先

標識ノ種類

金属標 + 鋌 + 木杭

キザミ

線番号


II 684

点番号

27

要

図

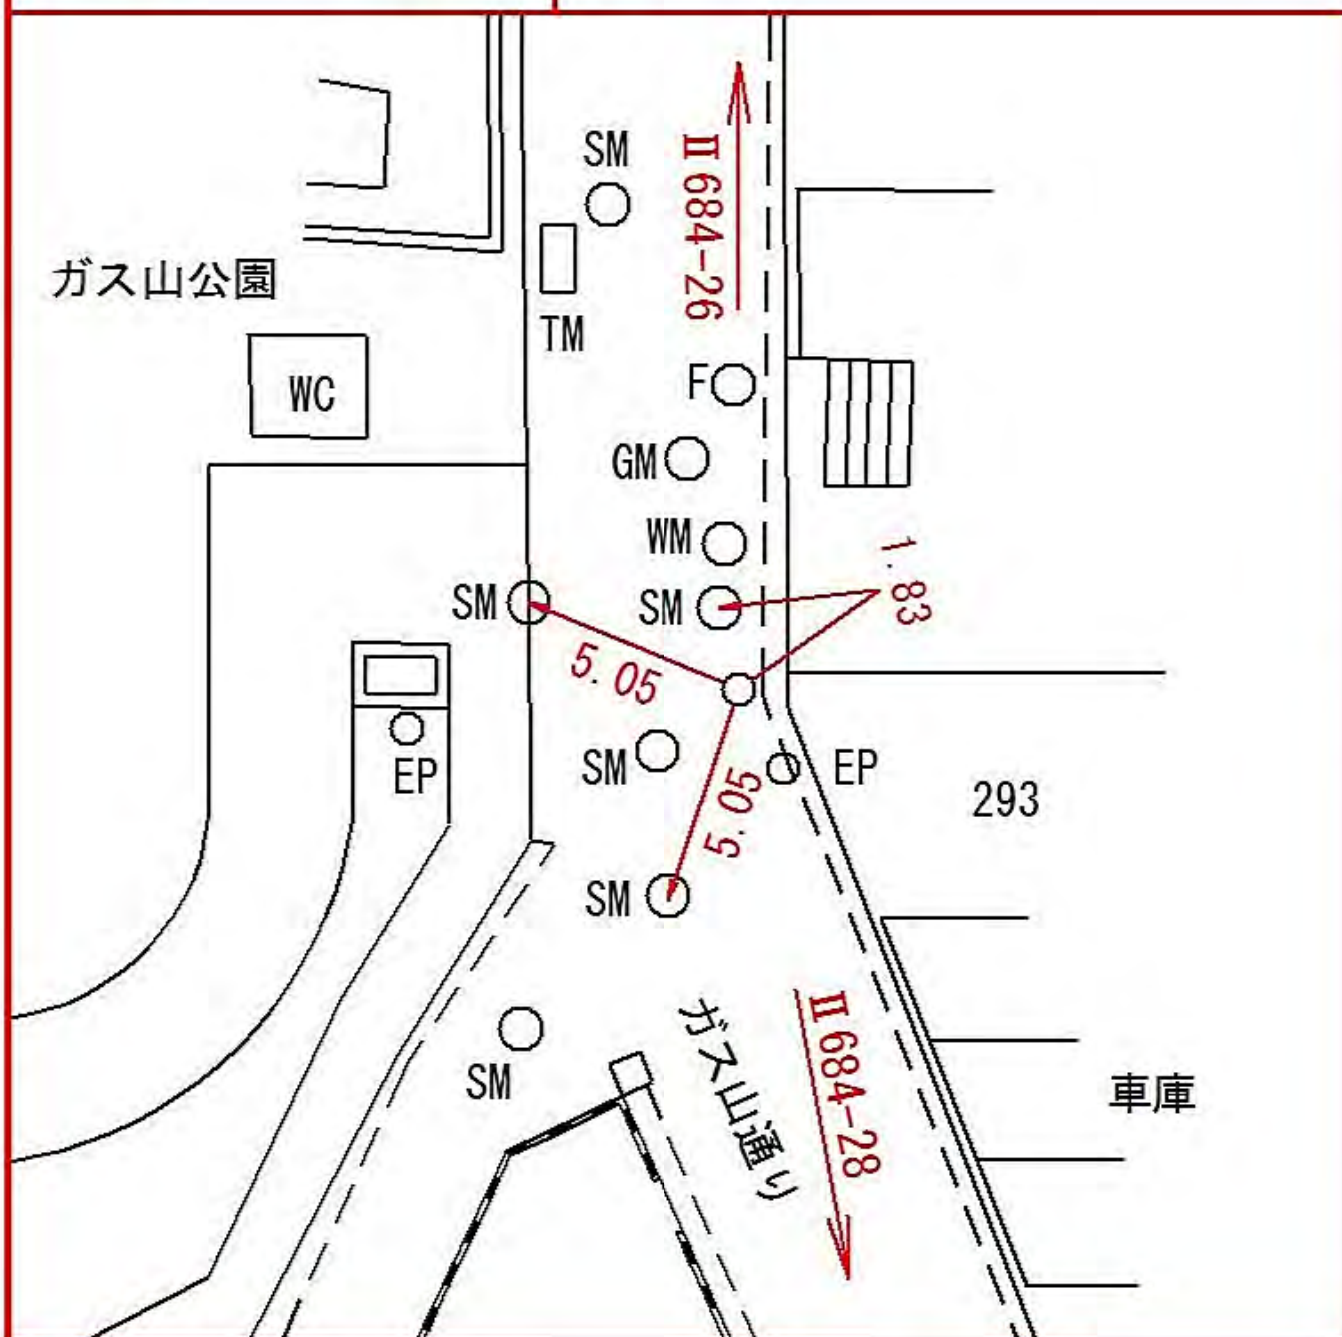



所在地

中区本郷町三丁目二六六番地先

標識ノ種類

金属標 + 鋌 + 木杭

キザミ


点番号

28

線番号

Ⅱ684

要 図

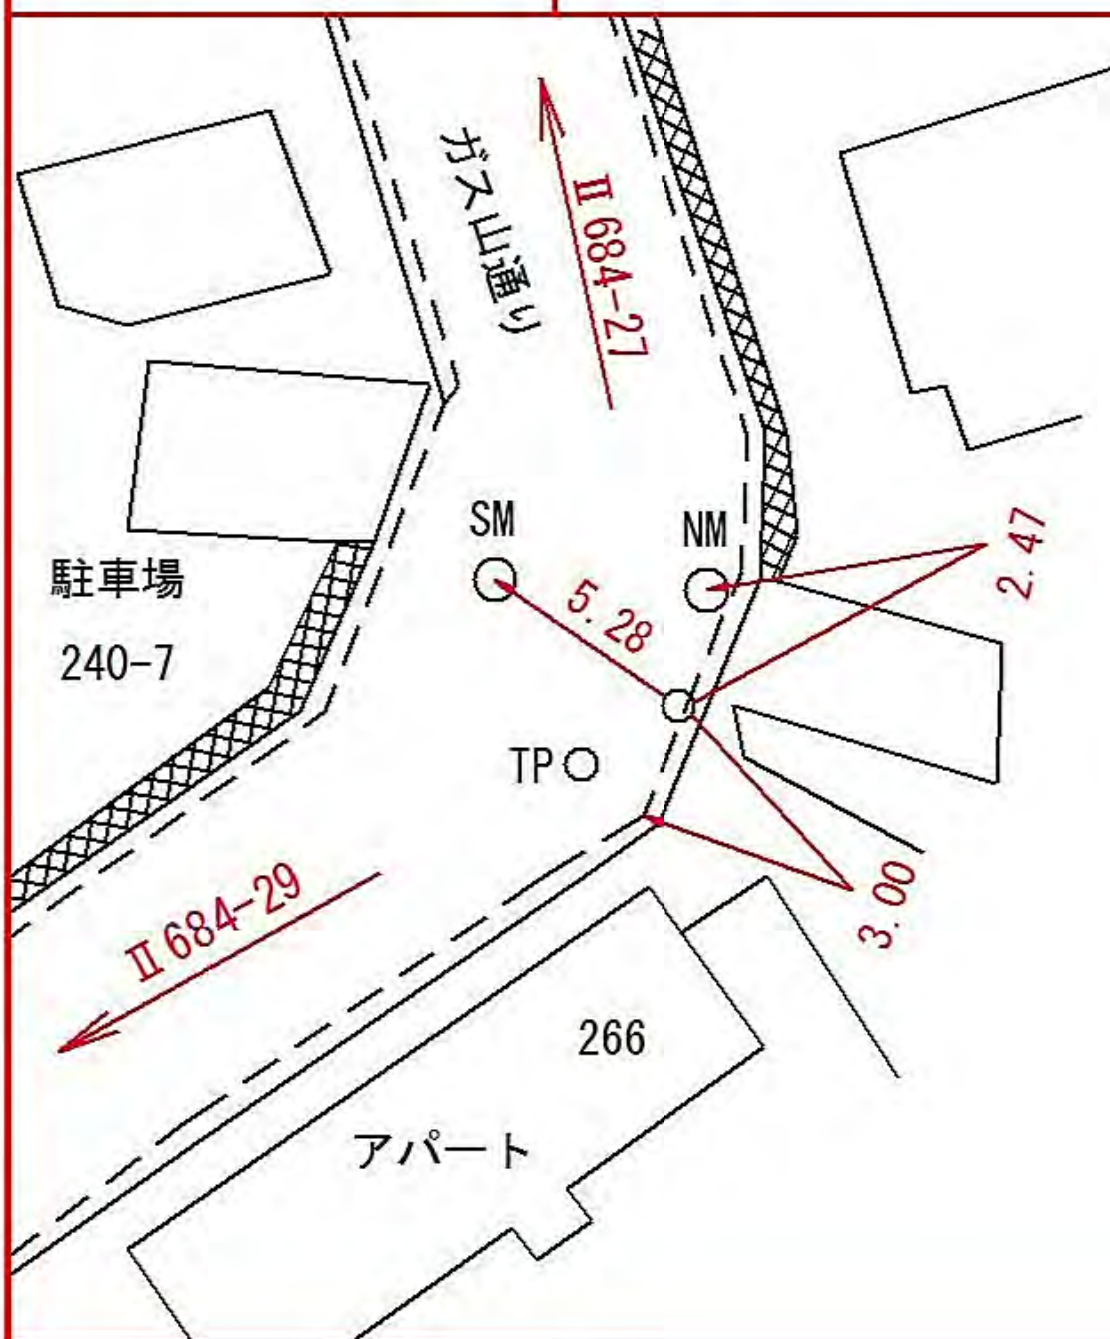

| 所在地       | 中区本郷町三丁目二四二番地先 |     |     |
|-----------|----------------|-----|-----|
| 標 識 ノ 種 類 | 金属標 + 鋌 + 木杭   |     |     |
| 点 番 号     | 29             | 要 図 | キザミ |
| 線 番 号     | Ⅱ 684          |     |     |



所在地

中区本郷町三丁目一七三番地先

標識ノ種類

金属標 + 鋌 + 木杭

キザミ

点番号

31


線番号

II 684

要

図

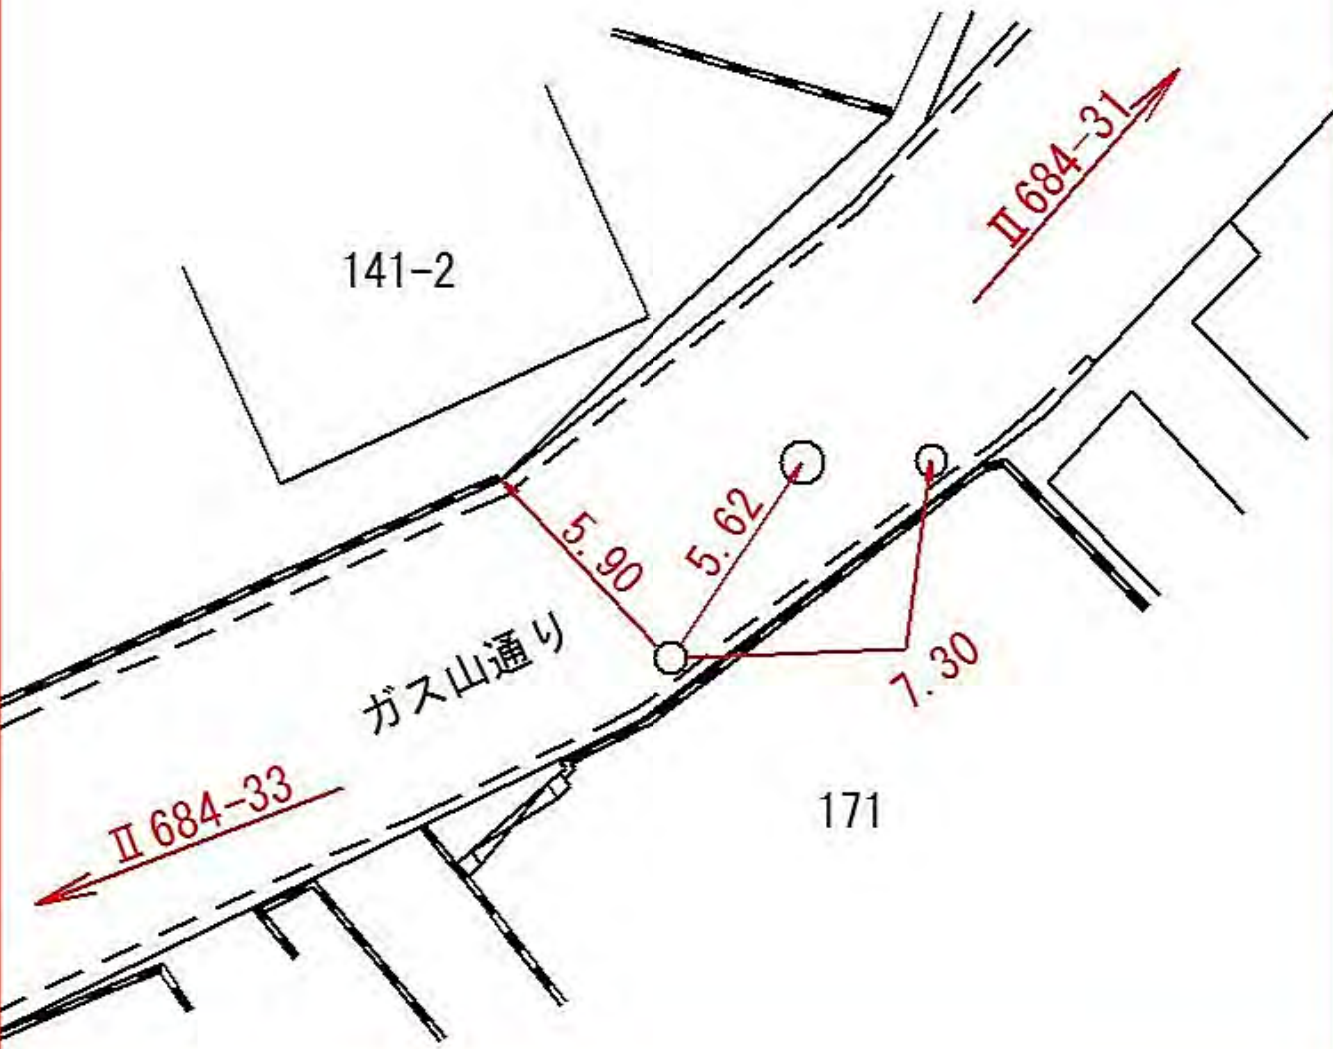

| 線<br>番<br>号                                                                         | 点<br>番<br>号 | 標 識 ノ 種 類    | 所 在 地          |
|-------------------------------------------------------------------------------------|-------------|--------------|----------------|
| Ⅱ 684                                                                               | 32          | 金属標 + 鋌 + 木杭 | 中区本郷町三丁目一七一番地先 |
| 要 図                                                                                 |             | キザミ          |                |
|  |             |              |                |



| 線<br>番<br>号 | 点<br>番<br>号 | 標 識 ノ 種 類                                                                        | 所 在 地           |
|-------------|-------------|----------------------------------------------------------------------------------|-----------------|
| Ⅱ 684       | 33          | <div> <div>金属標</div> <div>+</div> <div>鋌</div> <div>+</div> <div>木杭</div> </div> | 中区本郷満坂二三六一一四番地先 |
| 要 図         |             | キザミ                                                                              |                 |
|             |             |                                                                                  |                 |

所在地

中区本郷町三丁目一六六番地先

標識ノ種類

金属標 + 鋌 + 木杭

キザミ

線  
番  
号


Ⅱ 684

点  
番  
号

34

要

図

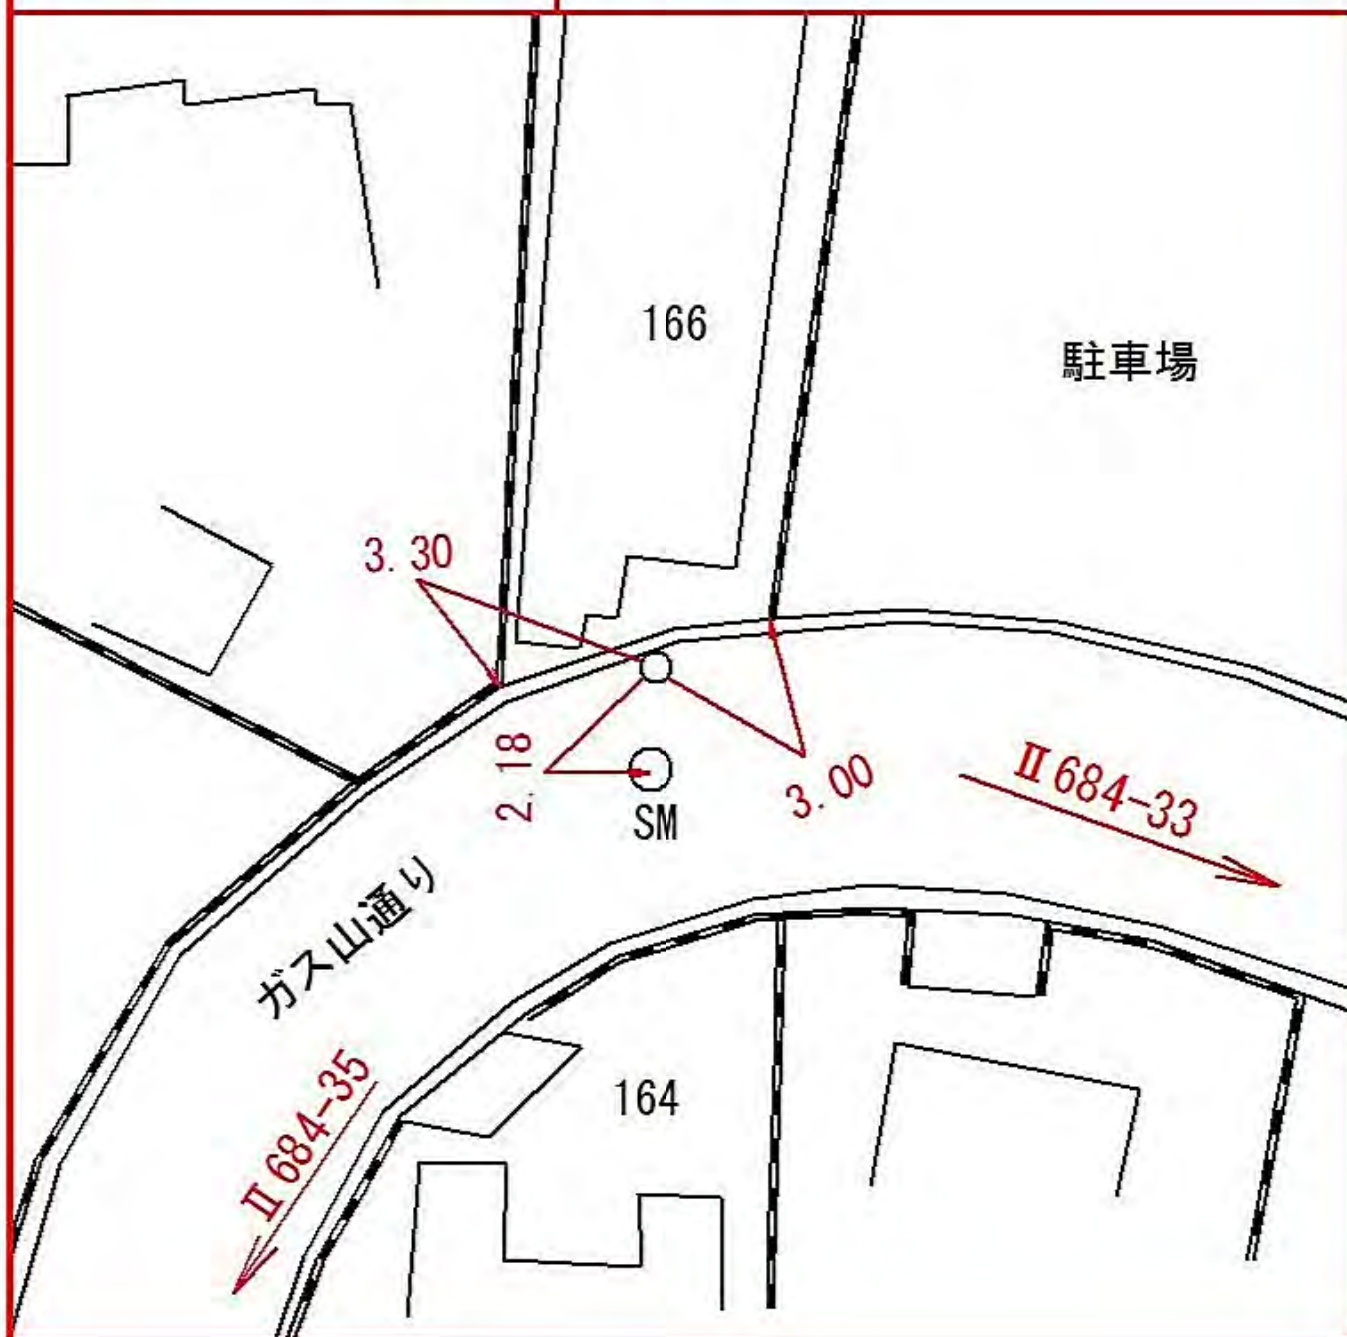



| 線<br>番<br>号 | 点<br>番<br>号 | 標 識 ノ 種 類    | 所 在 地          |
|-------------|-------------|--------------|----------------|
| Ⅱ 684       | 35          | 金属標 + 鋌 + 木杭 | 中区本郷町三丁目一六三番地先 |
| 要 図         |             | キザミ          |                |
|             |             |              |                |

所在地

中区本牧緑ヶ丘二六番地先

標識ノ種類

金属標 + 鋌 + 木杭

キザミ

点番号


36

線番号


II 684

要

図

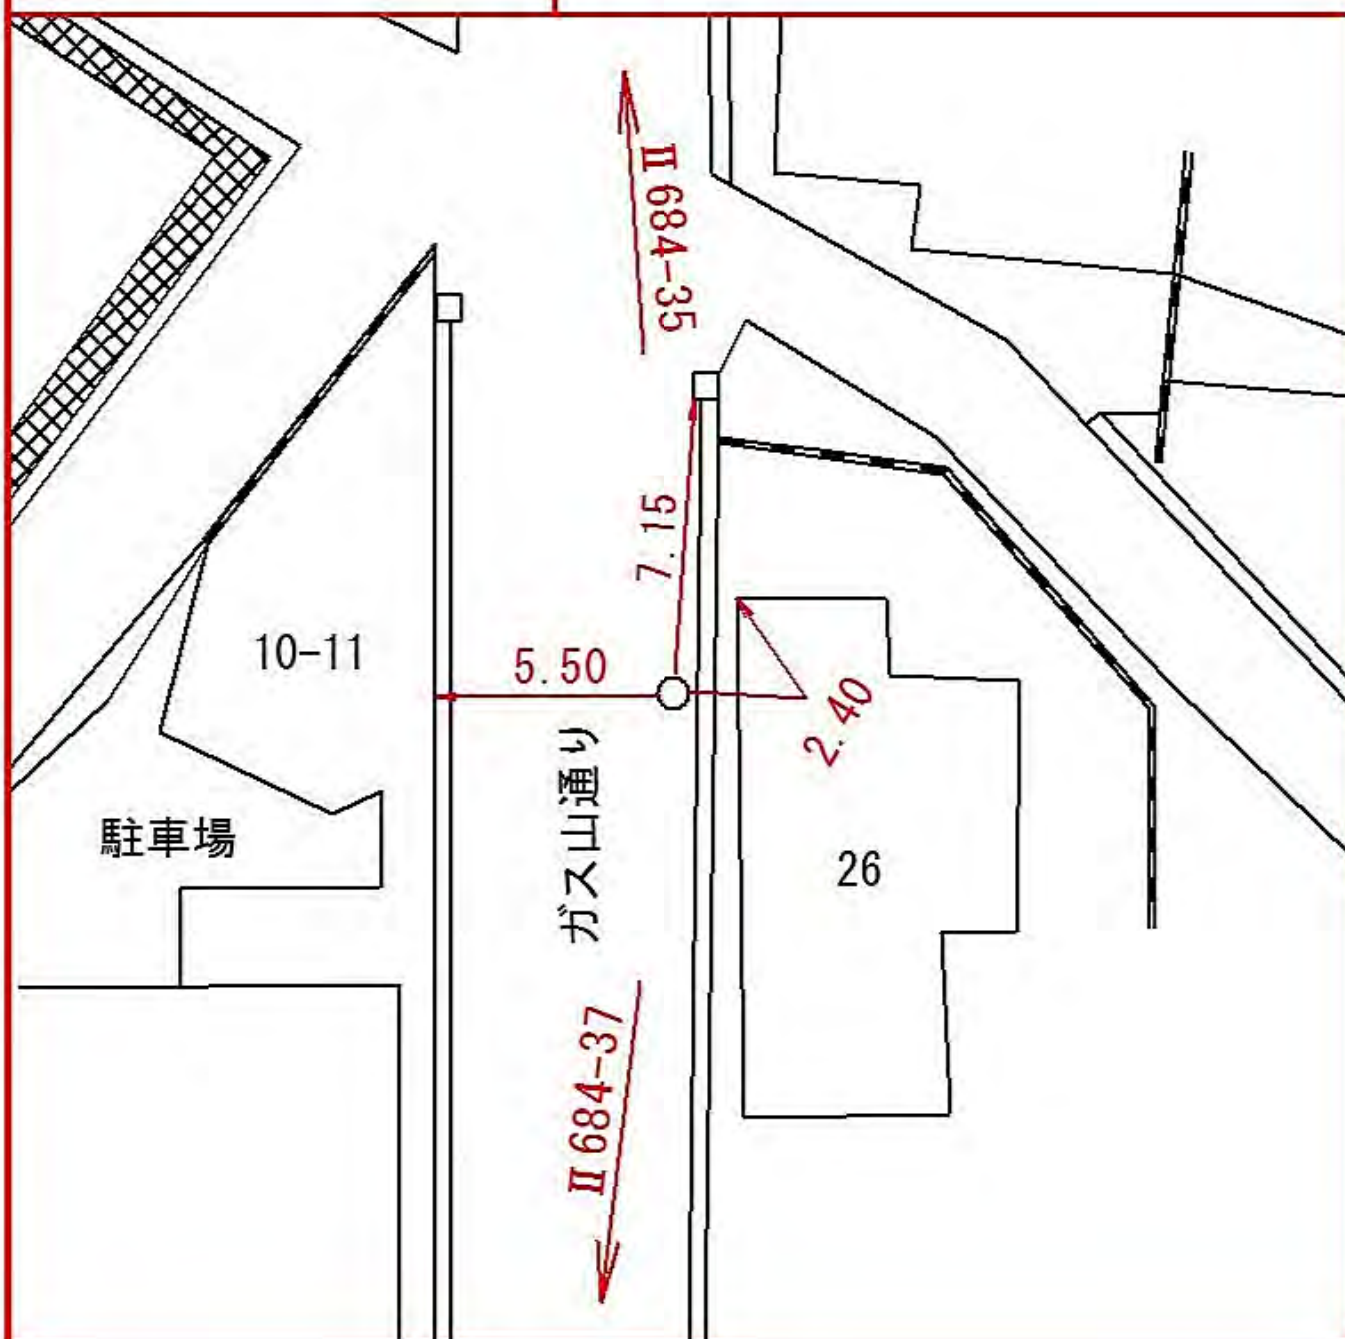

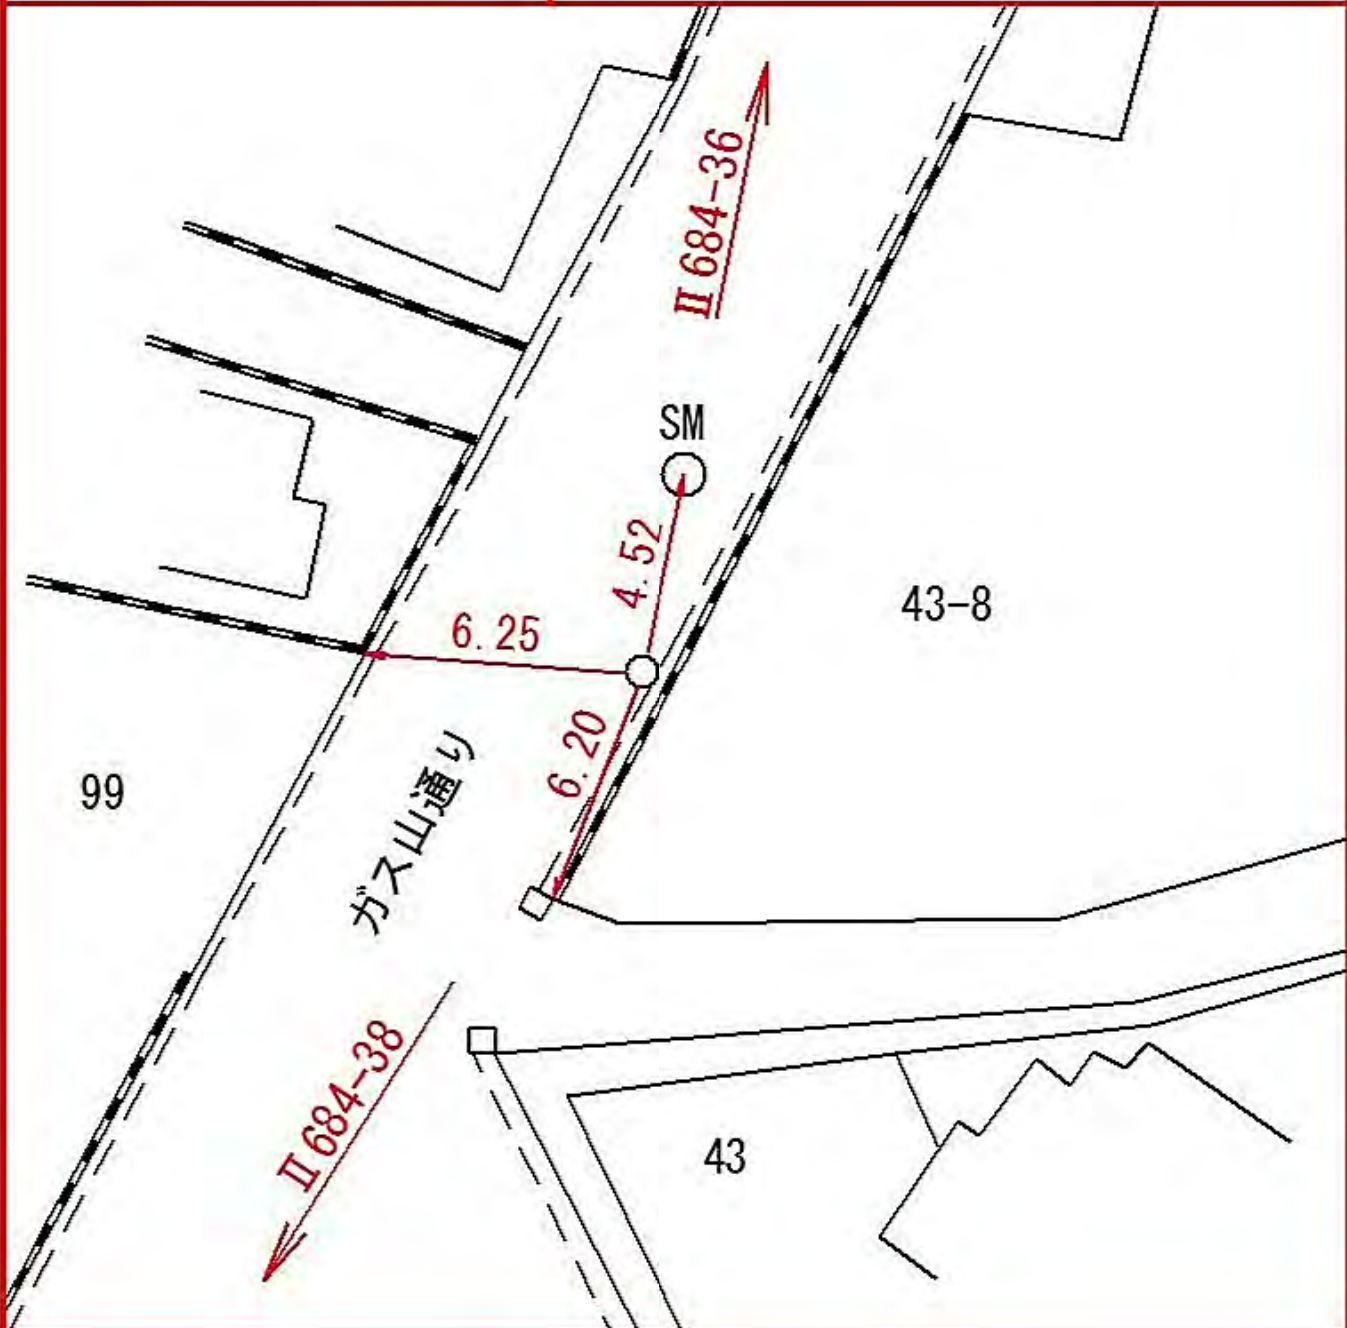

| 線<br>番<br>号                                                                        | 点<br>番<br>号 | 標 識 ノ 種 類                                                        | 所 在 地         |
|------------------------------------------------------------------------------------|-------------|------------------------------------------------------------------|---------------|
| Ⅱ 684                                                                              | 37          | <div data-bbox="614 427 1329 571"> <div>金属標</div>+ 鋌 + 木杭 </div> | 中区本牧緑ヶ丘四三八番地先 |
| 要                                                                                  | 図           | キザミ                                                              |               |
|  |             |                                                                  |               |

所在地

中区本牧緑ヶ丘四一番地先

標識ノ種類

金属標 + 鋌 + 木杭

キザミ

点番号


38

線番号

Ⅱ684

要

図

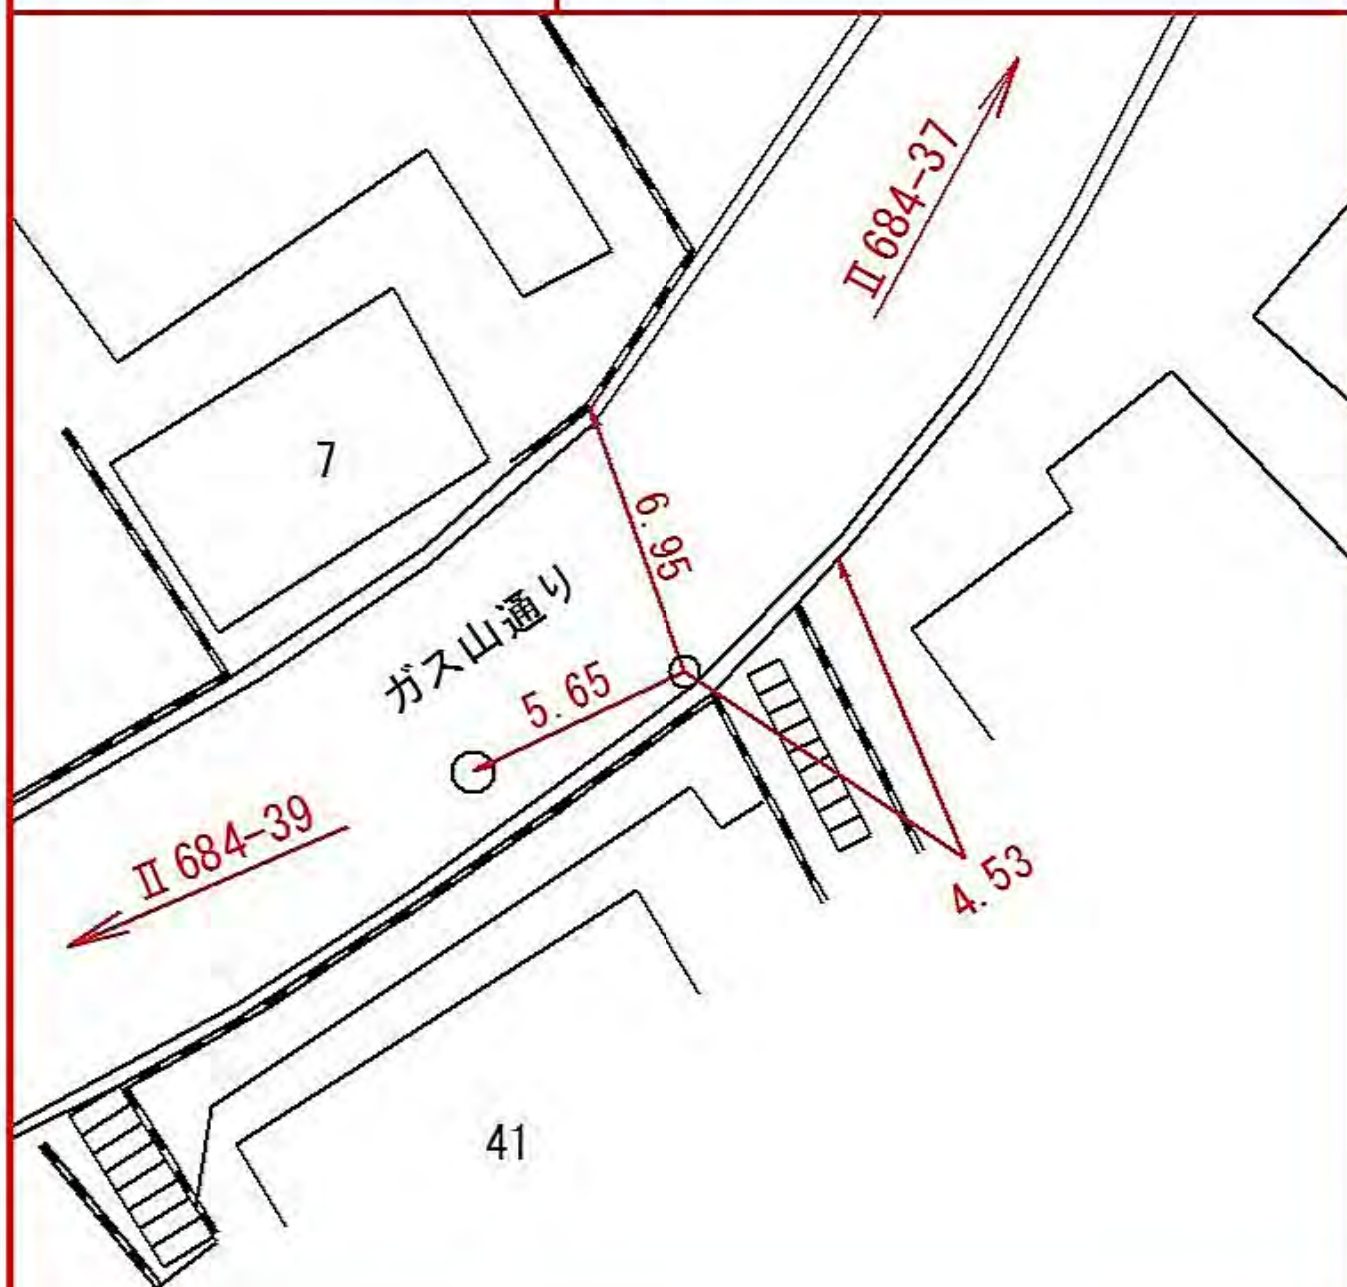



所在地

中区豆口台二三〇―一番地先

標識ノ種類

金属標 + 鋌 + 木杭

キザミ

点番号


40

線番号

Ⅱ684

要

図

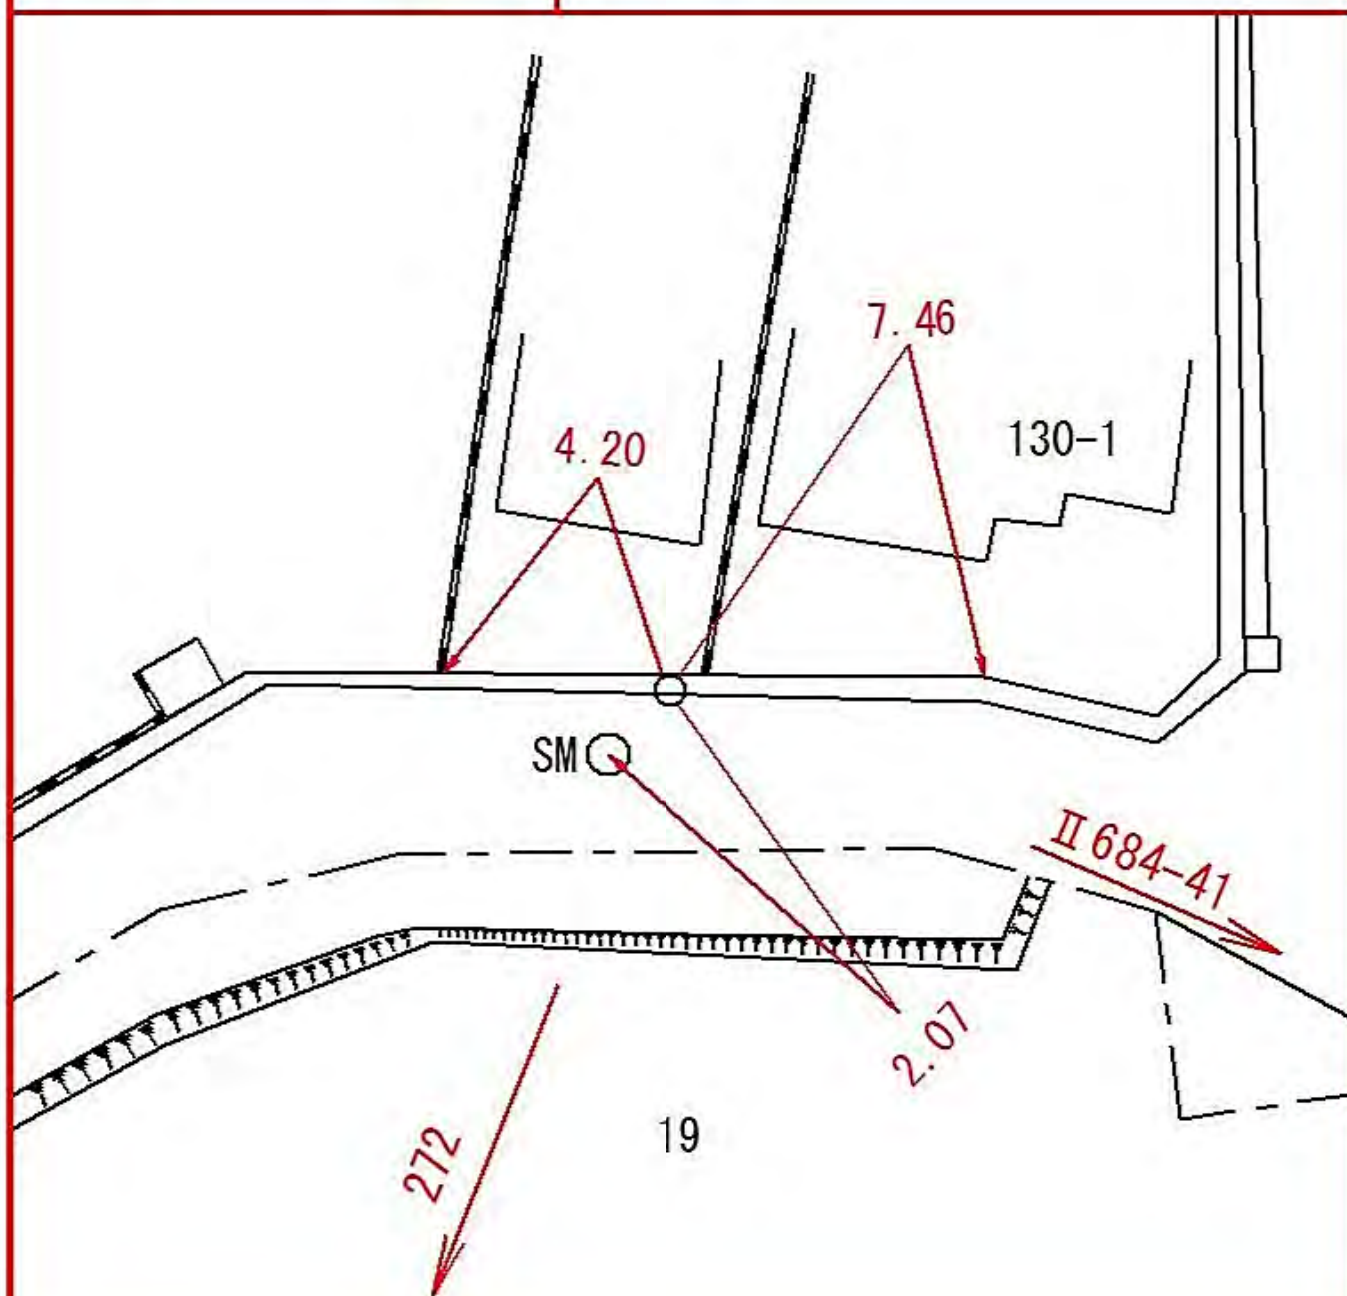

所在地

中区根岸加曾台一五番地先

標識ノ種類

金属標 + 鋌 + 木杭

キザミ

線番号


II 684

点番号

41

要

図

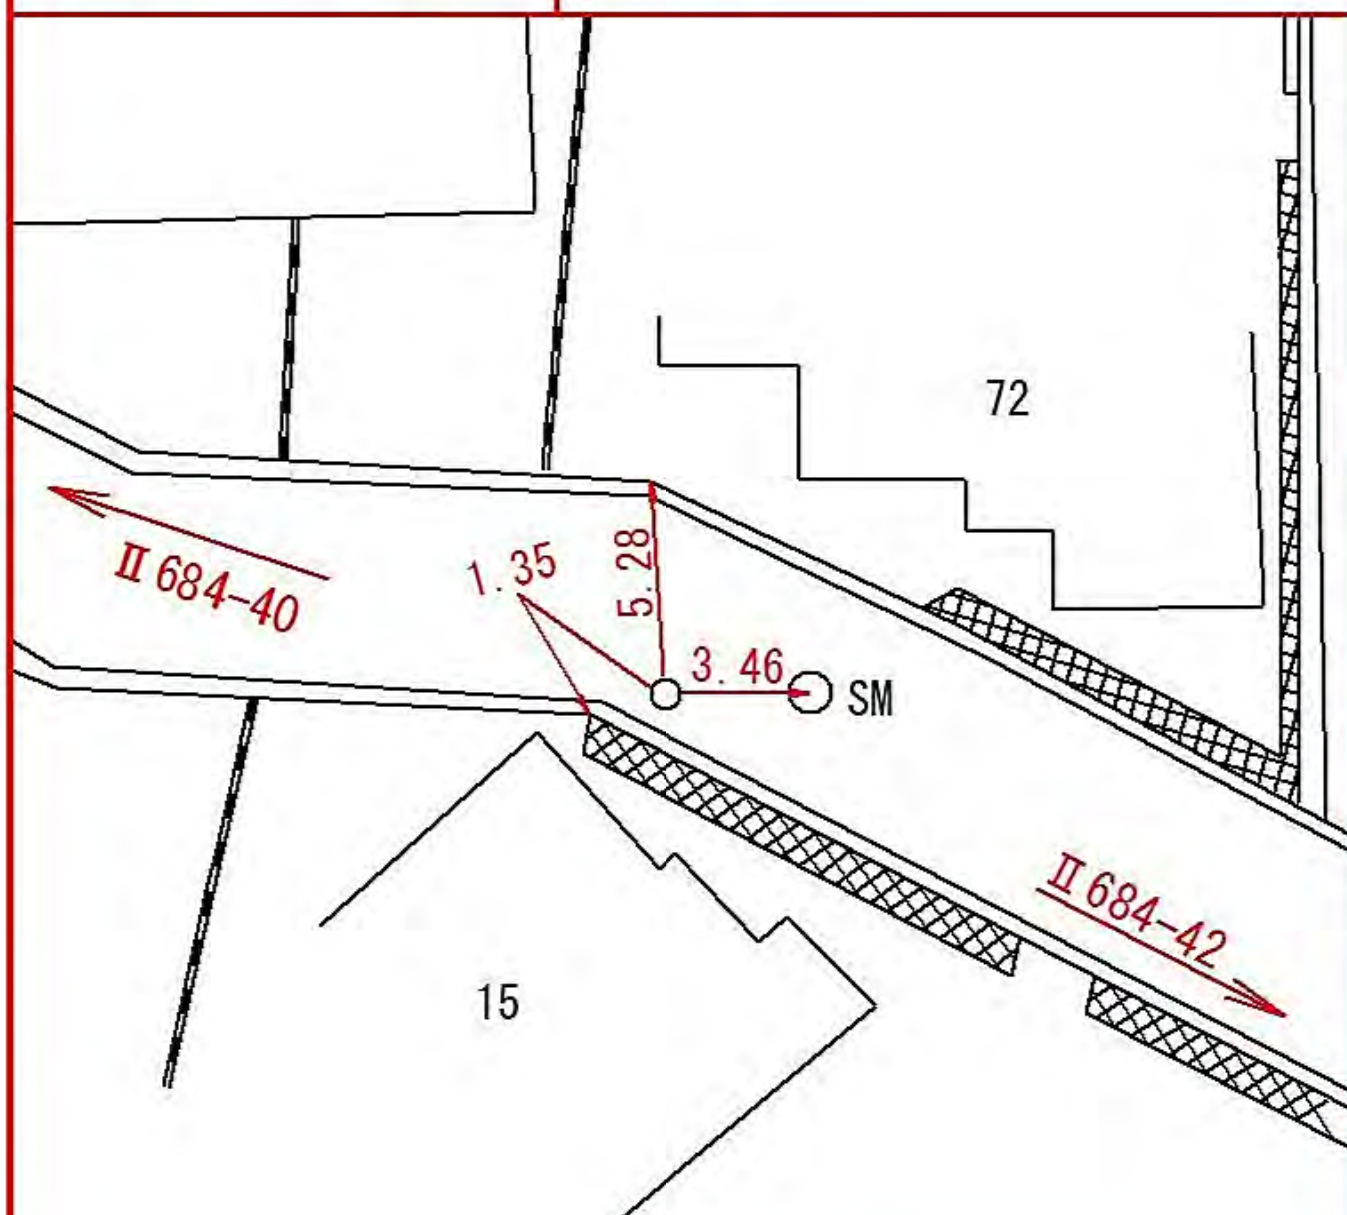



所在地

中区池袋五三二番地先

標識ノ種類

金属標 + 鋌 + 木杭

キザミ

線番号


II 684

点番号

42

要

図

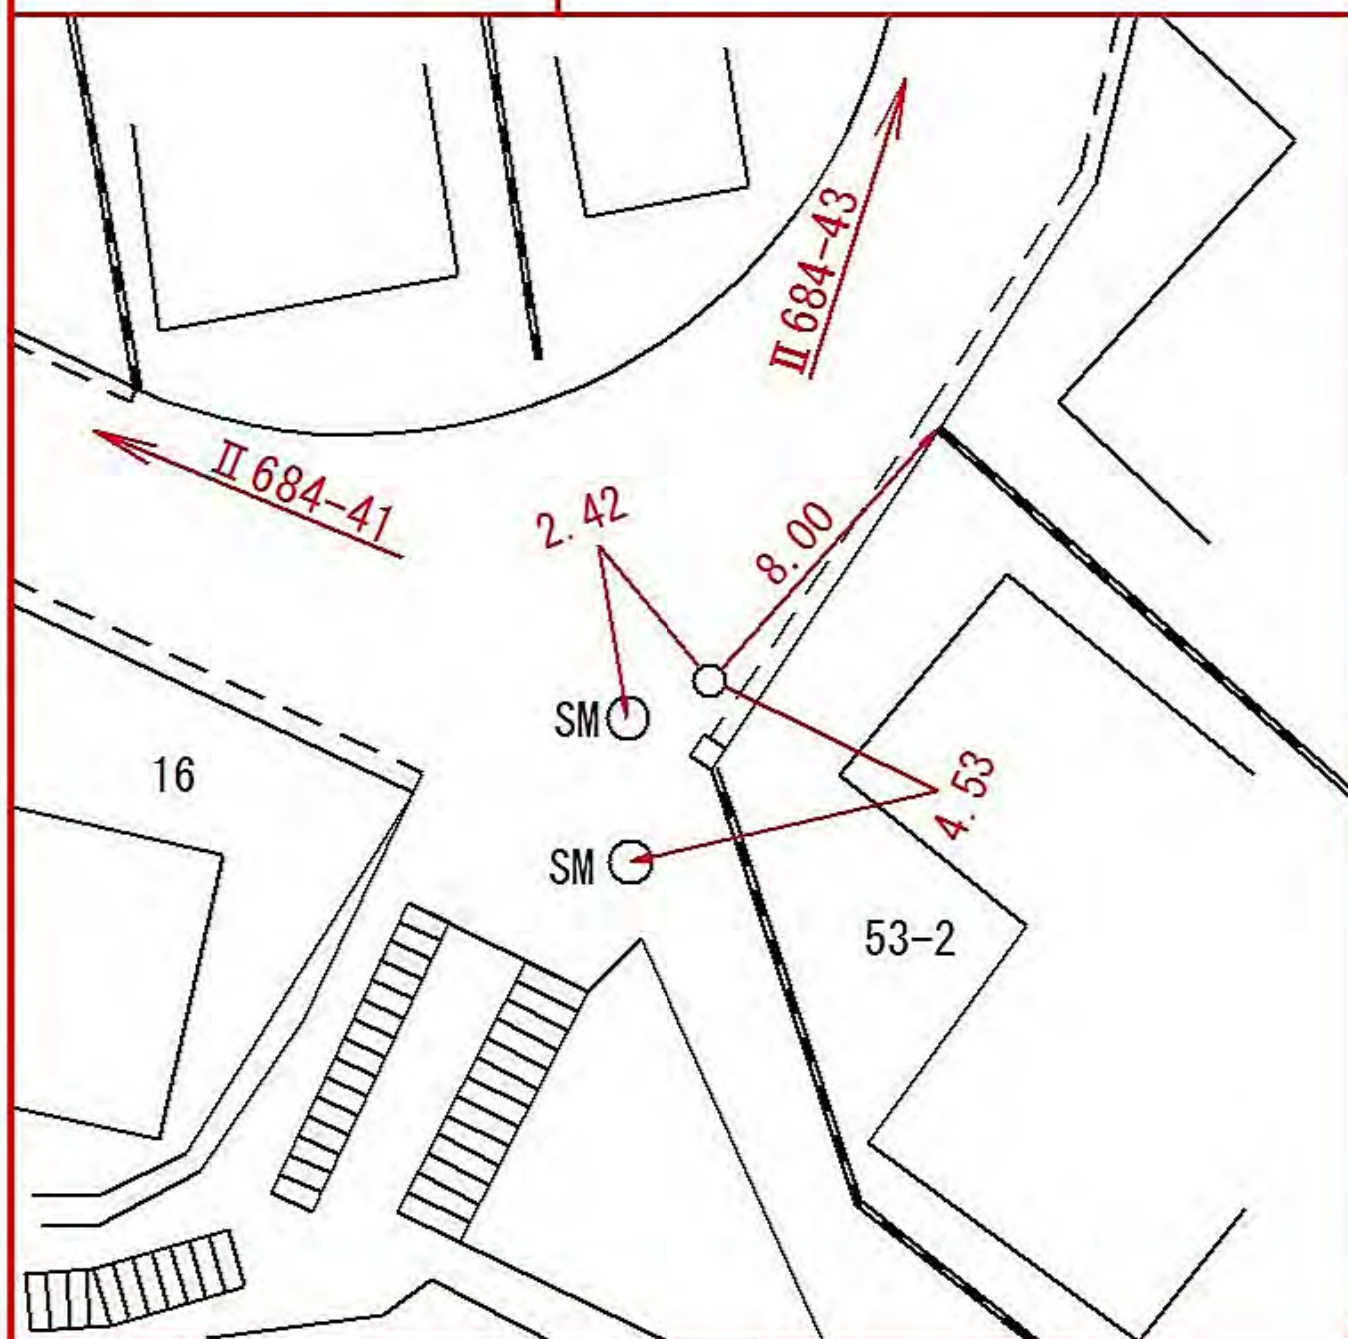

| 線<br>番<br>号 | 点<br>番<br>号 | 標 識 ノ 種 類                                                                        | 所 在 地                                               |
|-------------|-------------|----------------------------------------------------------------------------------|-----------------------------------------------------|
| Ⅱ 684       | 43          | <div> <div>金属標</div> <div>+</div> <div>鋌</div> <div>+</div> <div>木杭</div> </div> | 中<br>区<br>豆<br>口<br>台<br>八<br>三<br>一<br>番<br>地<br>先 |
| 要 図         |             | キザミ                                                                              |                                                     |
|             |             |                                                                                  |                                                     |



| 線<br>番<br>号 | 点<br>番<br>号 | 標 識 ノ 種 類                                                                        | 所 在 地      |
|-------------|-------------|----------------------------------------------------------------------------------|------------|
| Ⅱ 684       | 44          | <div> <div>金属標</div> <div>+</div> <div>鋌</div> <div>+</div> <div>木杭</div> </div> | 中区池袋四五一番地先 |
| 要 図         |             | キザミ                                                                              |            |
|             |             |                                                                                  |            |





| 線<br>番<br>号 | 点<br>番<br>号 | 標 識 ノ 種 類    | 所 在 地       |
|-------------|-------------|--------------|-------------|
| Ⅱ 684       | 46          | 金属標 + 鋌 + 木杭 | 中区矢口台十三一番地先 |
| 要 図         |             | キザミ          |             |
|             |             |              |             |

所在地

中区緑ヶ丘二〇一―一〇番地先

標 識 ノ 種 類

金属標 + 鋌 + 木杭

キザミ

線  
番  
号


Ⅱ 684

点  
番  
号

48

要

図

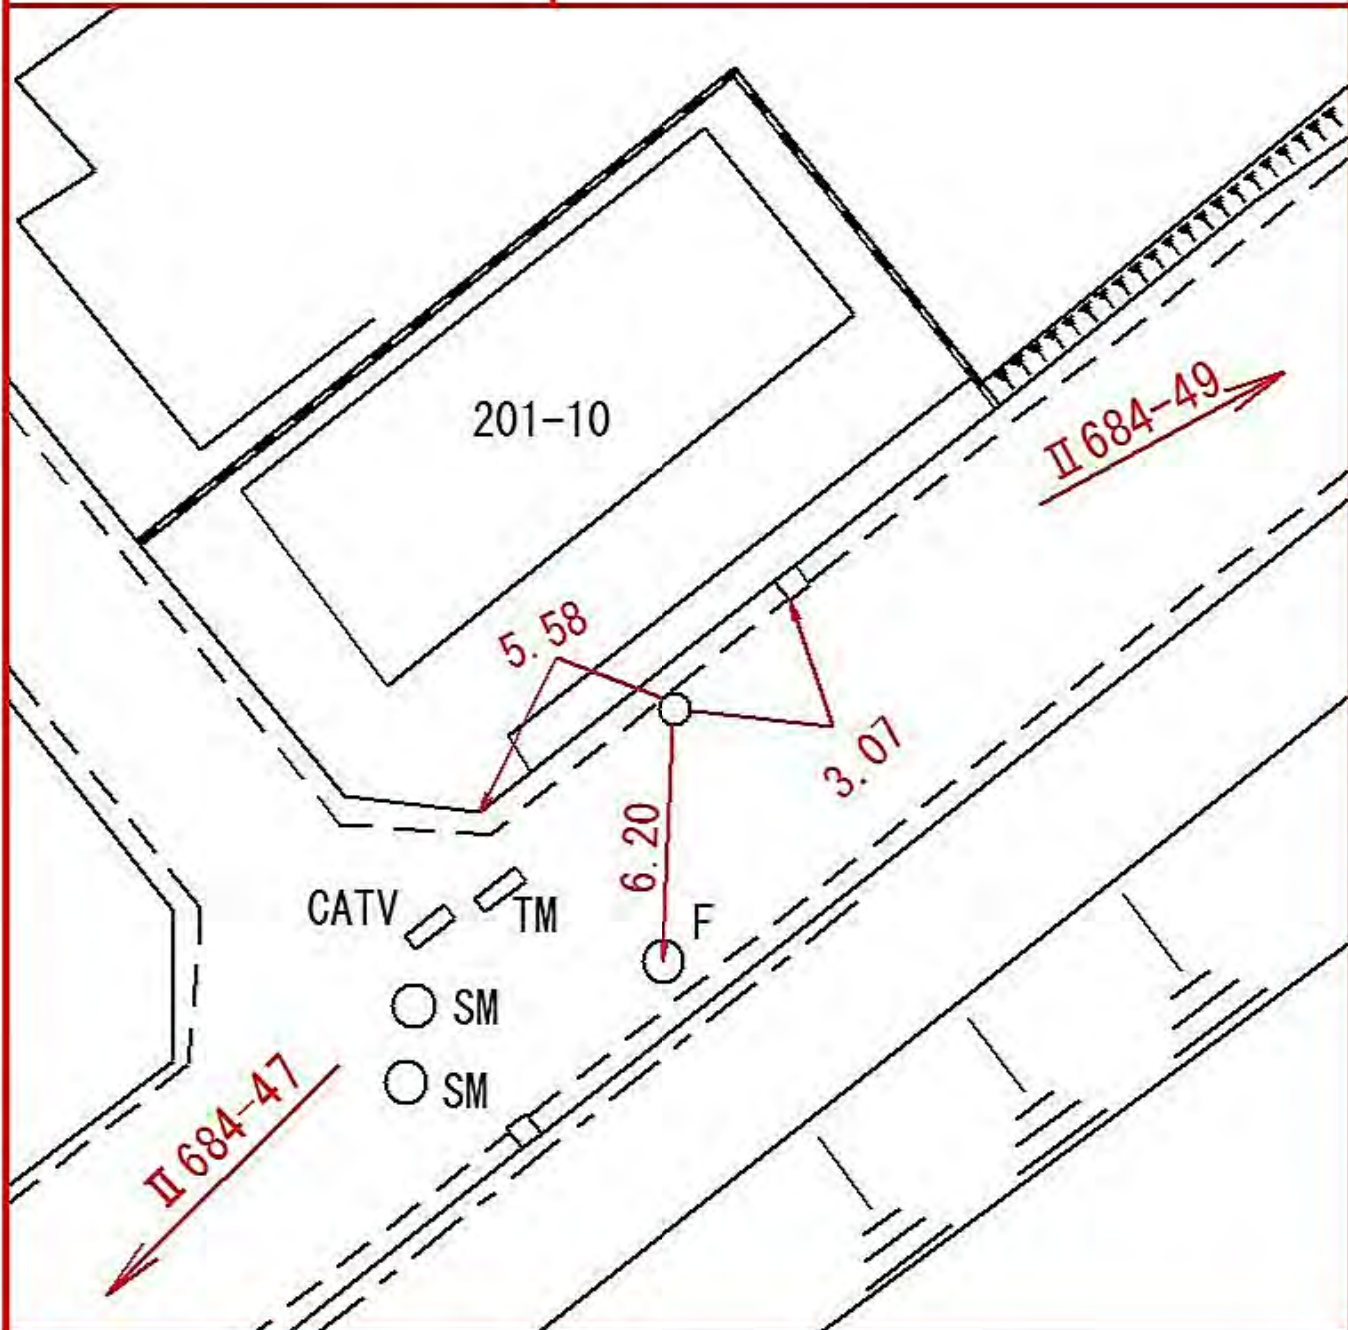






| 線<br>番<br>号                                         | 点<br>番<br>号 | 標 識 ノ 種 類                                                                        | 所 在 地                                                              |
|-----------------------------------------------------|-------------|----------------------------------------------------------------------------------|--------------------------------------------------------------------|
| Ⅱ 684                                               | 50          | <div> <div>金属標</div> <div>+</div> <div>鋌</div> <div>+</div> <div>木杭</div> </div> | 中<br>区<br>本<br>牧<br>緑<br>ヶ<br>丘<br>三<br>七<br>ー<br>七<br>番<br>地<br>先 |
| 要 図                                                 |             | キザミ                                                                              |                                                                    |
| <div> <div>県立横浜緑ヶ丘高等学校</div> <div>37-7</div> </div> |             |                                                                                  |                                                                    |

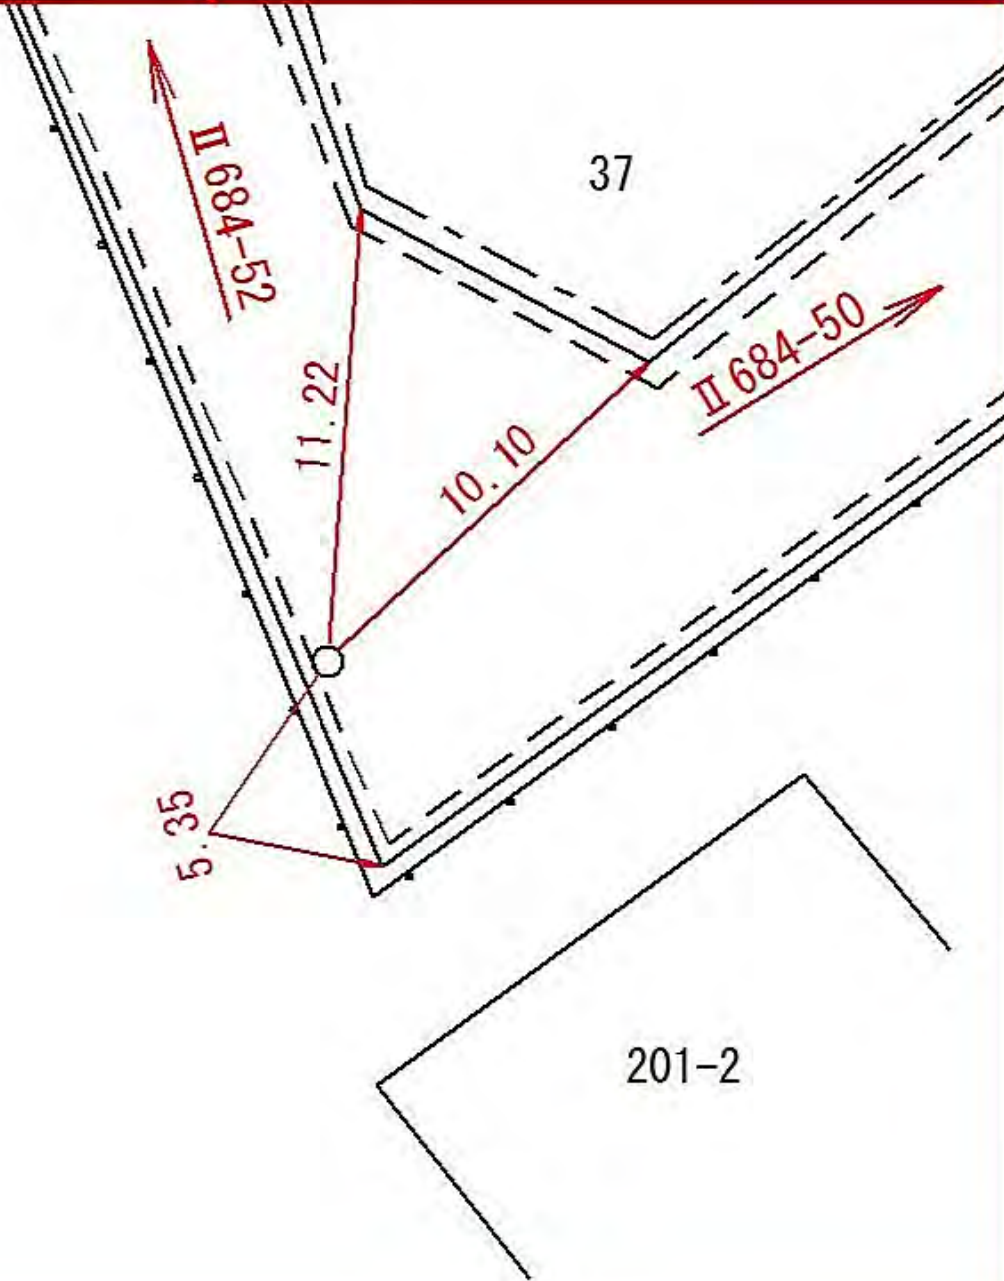


| 線<br>番<br>号                                                                         | 点<br>番<br>号 | 標 識 ノ 種 類    | 所 在 地          |
|-------------------------------------------------------------------------------------|-------------|--------------|----------------|
| Ⅱ 684                                                                               | 51          | 金属標 + 鋌 + 木杭 | 中区本牧緑ヶ丘二〇一一番地先 |
| 要 図                                                                                 |             | キザミ          |                |
|  |             |              |                |


| 線<br>番<br>号 | 点<br>番<br>号 | 標 識 ノ 種 類                                                                        | 所 在 地                                                              |
|-------------|-------------|----------------------------------------------------------------------------------|--------------------------------------------------------------------|
| Ⅱ 684       | 52          | <div> <div>金属標</div> <div>+</div> <div>鋌</div> <div>+</div> <div>木杭</div> </div> | 中<br>区<br>本<br>牧<br>緑<br>ヶ<br>丘<br>三<br>七<br>ー<br>七<br>番<br>地<br>先 |
| 要 図         |             | キザミ                                                                              |                                                                    |
|             |             |                                                                                  |                                                                    |



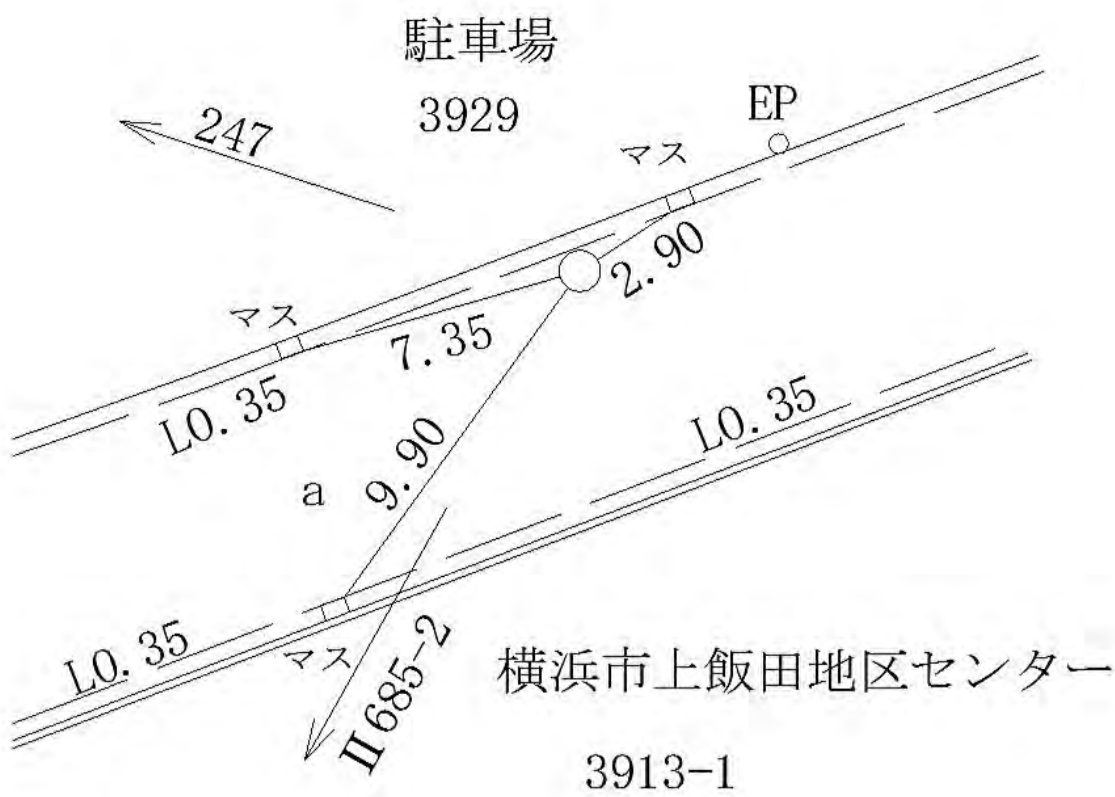

| 線<br>番<br>号                                                                          | 点<br>番<br>号 | 標 識 ノ 種 類       | 所<br>在<br>地   |
|--------------------------------------------------------------------------------------|-------------|-----------------|---------------|
| Ⅱ 685                                                                                | 1           | 金属標・鋳・木杭<br>キザミ | 泉区上飯田町三九二九番地先 |
| 要 図                                                                                  |             |                 |               |
|  |             |                 |               |

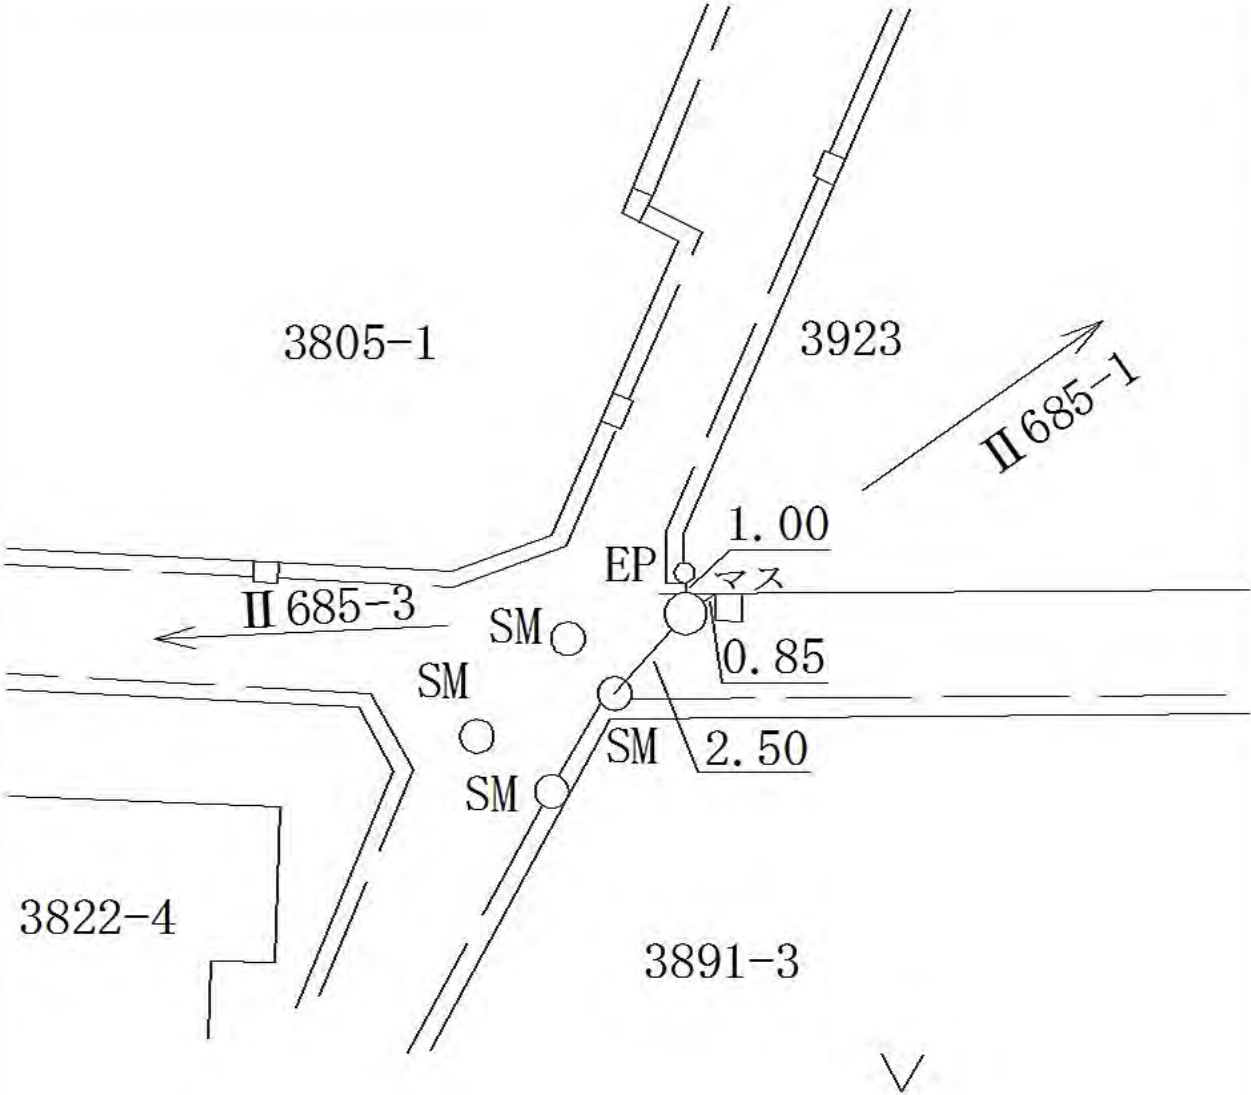

| 線<br>番<br>号                                                                        | 点<br>番<br>号 | 標 識 ノ 種 類       | 所 在 地         |
|------------------------------------------------------------------------------------|-------------|-----------------|---------------|
| Ⅱ 685                                                                              | 2           | 金属標・鋳・木杭<br>キザミ | 泉区上飯田町三九二三番地先 |
| 要 図                                                                                |             |                 |               |
|  |             |                 |               |






| 線<br>番<br>号 | 点<br>番<br>号 | 標 識 ノ 種 類       | 所 在 地          |
|-------------|-------------|-----------------|----------------|
| Ⅱ 685       | 4           | 金属標・鋳・木杭<br>キザミ | 泉区上飯田町三七二三番一地先 |
| 要 図         |             |                 |                |
|             |             |                 |                |

| 線<br>番<br>号 | 点<br>番<br>号 | 標 識 ノ 種 類       | 所<br>在<br>地   |
|-------------|-------------|-----------------|---------------|
| Ⅱ 685       | 5           | 金属標・鋳・木杭<br>キザミ | 泉区上飯田町二九〇七番地先 |
| 要 図         |             |                 |               |
|             |             |                 |               |

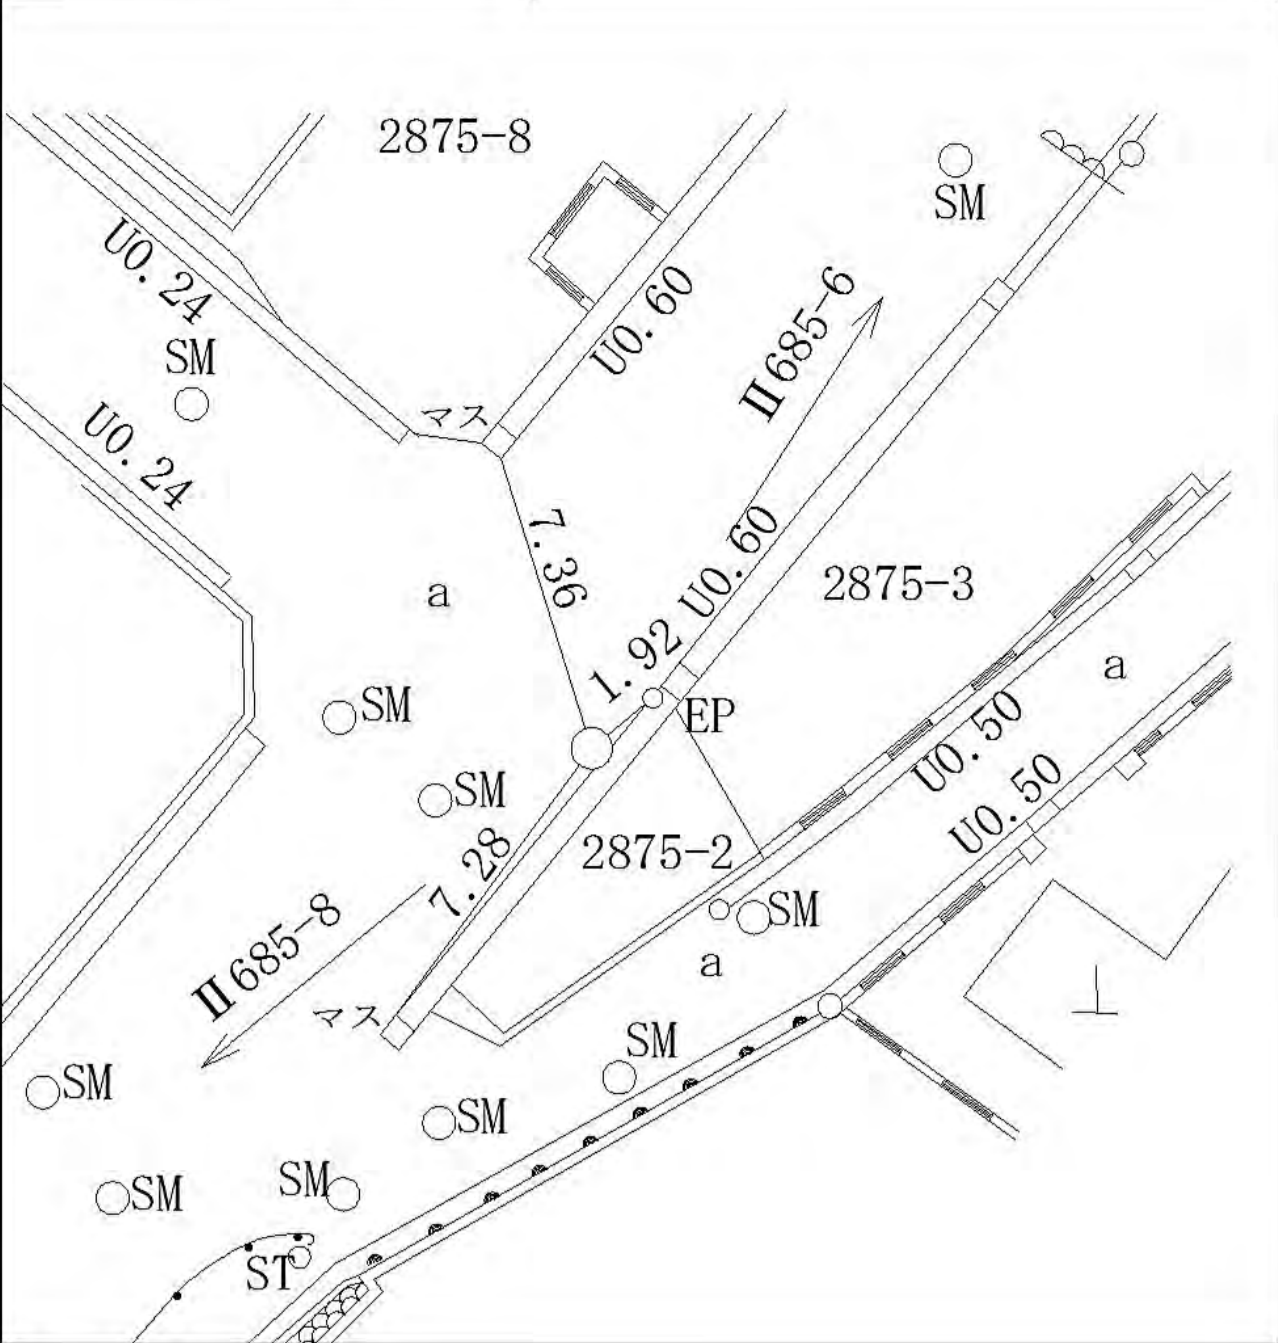

| 線<br>番<br>号                                                                        | 点<br>番<br>号 | 標 識 ノ 種 類       | 所<br>在<br>地    |
|------------------------------------------------------------------------------------|-------------|-----------------|----------------|
| Ⅱ 685                                                                              | 7           | 金属標・鋳・木杭<br>キザミ | 泉区上飯田町二八七五番二地先 |
| 要 図                                                                                |             |                 |                |
|  |             |                 |                |

| 線<br>番<br>号 | 点<br>番<br>号 | 標 識 ノ 種 類       | 所<br>在<br>地    |
|-------------|-------------|-----------------|----------------|
| Ⅱ 685       | 8           | 金属標・鋳・木杭<br>キザミ | 泉区上飯田町二八八一番一地先 |
| 要 図         |             |                 |                |
|             |             |                 |                |



| 線<br>番<br>号 | 点<br>番<br>号 | 標 識 ノ 種 類       | 所<br>在<br>地    |
|-------------|-------------|-----------------|----------------|
| Ⅱ 685       | 9           | 金属標・鋳・木杭<br>キザミ | 泉区上飯田町二四〇〇番二地先 |
| 要 図         |             |                 |                |
|             |             |                 |                |






| 線<br>番<br>号 | 点<br>番<br>号 | 標 識 ノ 種 類                                  | 所<br>在<br>地    |
|-------------|-------------|--------------------------------------------|----------------|
| Ⅱ 685       | 11          | <div> <div>金属標</div>・ 鋳 ・ 木杭 </div><br>キザミ | 泉区上飯田町二〇九〇番七地先 |
| 要 図         |             |                                            |                |

| 線<br>番<br>号 | 点<br>番<br>号 | 標 識 ノ 種 類       | 所 在 地         |
|-------------|-------------|-----------------|---------------|
| Ⅱ 685       | 12          | 金属標・鋳・木杭<br>キザミ | 泉区上飯田町一三三一番地先 |
| 要 図         |             |                 |               |
|             |             |                 |               |

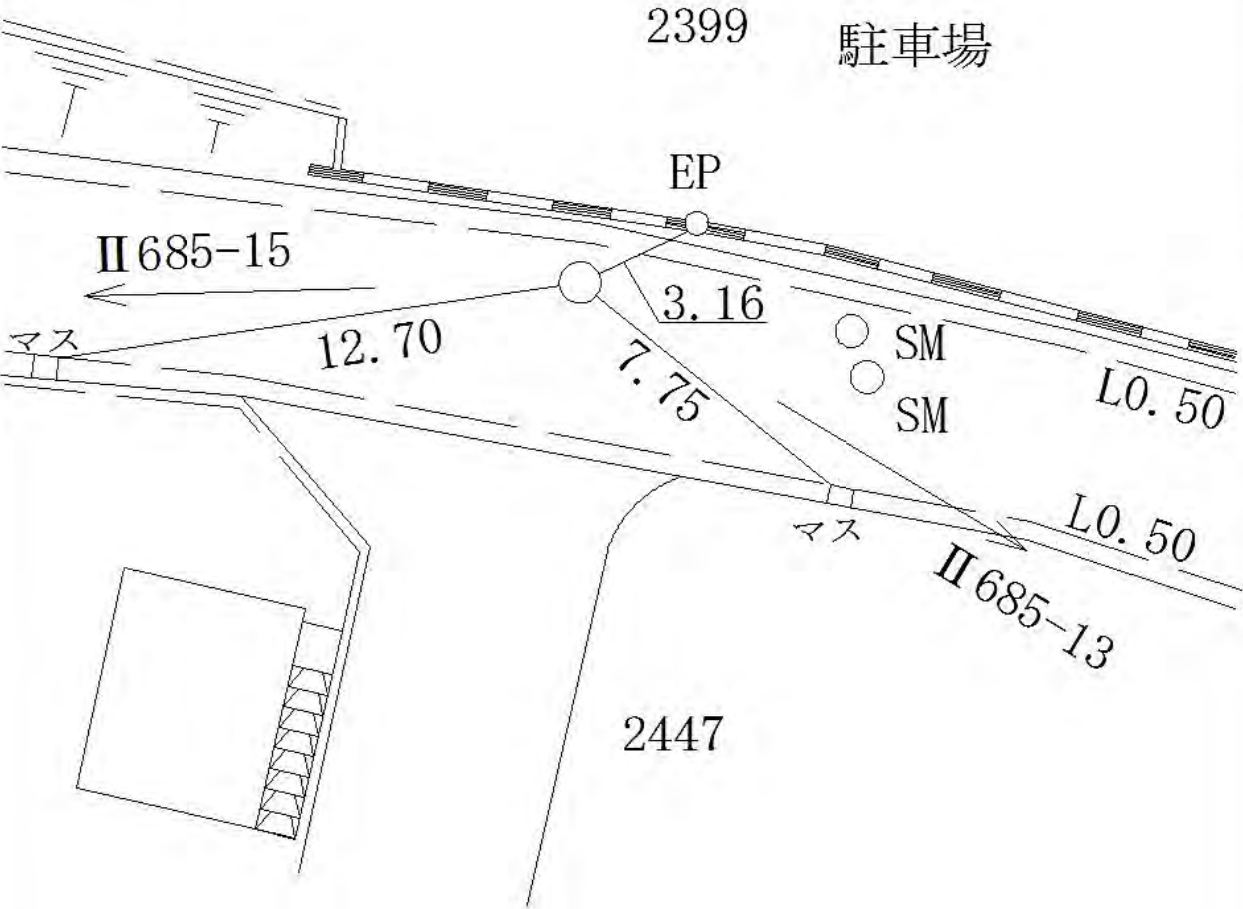


| 線<br>番<br>号                                                                         | 点<br>番<br>号 | 標 識 ノ 種 類       | 所<br>在<br>地   |
|-------------------------------------------------------------------------------------|-------------|-----------------|---------------|
| Ⅱ 685                                                                               | 14          | 金属標・鋸・木杭<br>キザミ | 泉区上飯田町二三九九番地先 |
| 要 図                                                                                 |             |                 |               |
|  |             |                 |               |

| 線<br>番<br>号 | 点<br>番<br>号 | 標 識 ノ 種 類       | 所<br>在<br>地   |
|-------------|-------------|-----------------|---------------|
| Ⅱ 685       | 15          | 金属標・鋳・木杭<br>キザミ | 泉区上飯田町二四二九番地先 |
| 要 図         |             |                 |               |
|             |             |                 |               |



| 線<br>番<br>号 | 点<br>番<br>号 | 標 識 ノ 種 類   | 所 在 地   |
|-------------|-------------|---|---|
| Ⅱ 685       | 17          | <div data-bbox="608 421 906 589" style="border: 1px solid black; border-radius: 50%; padding: 5px; display: inline-block;">金属標</div> ・ 鋌 ・ 木杭<br>キザミ | <div data-bbox="1401 421 1501 1653" style="writing-mode: vertical-rl; text-orientation: upright;">             泉区上飯田町二五二三番地先           </div> |
| 要 図         |             |   |   |
|             |             |   |   |
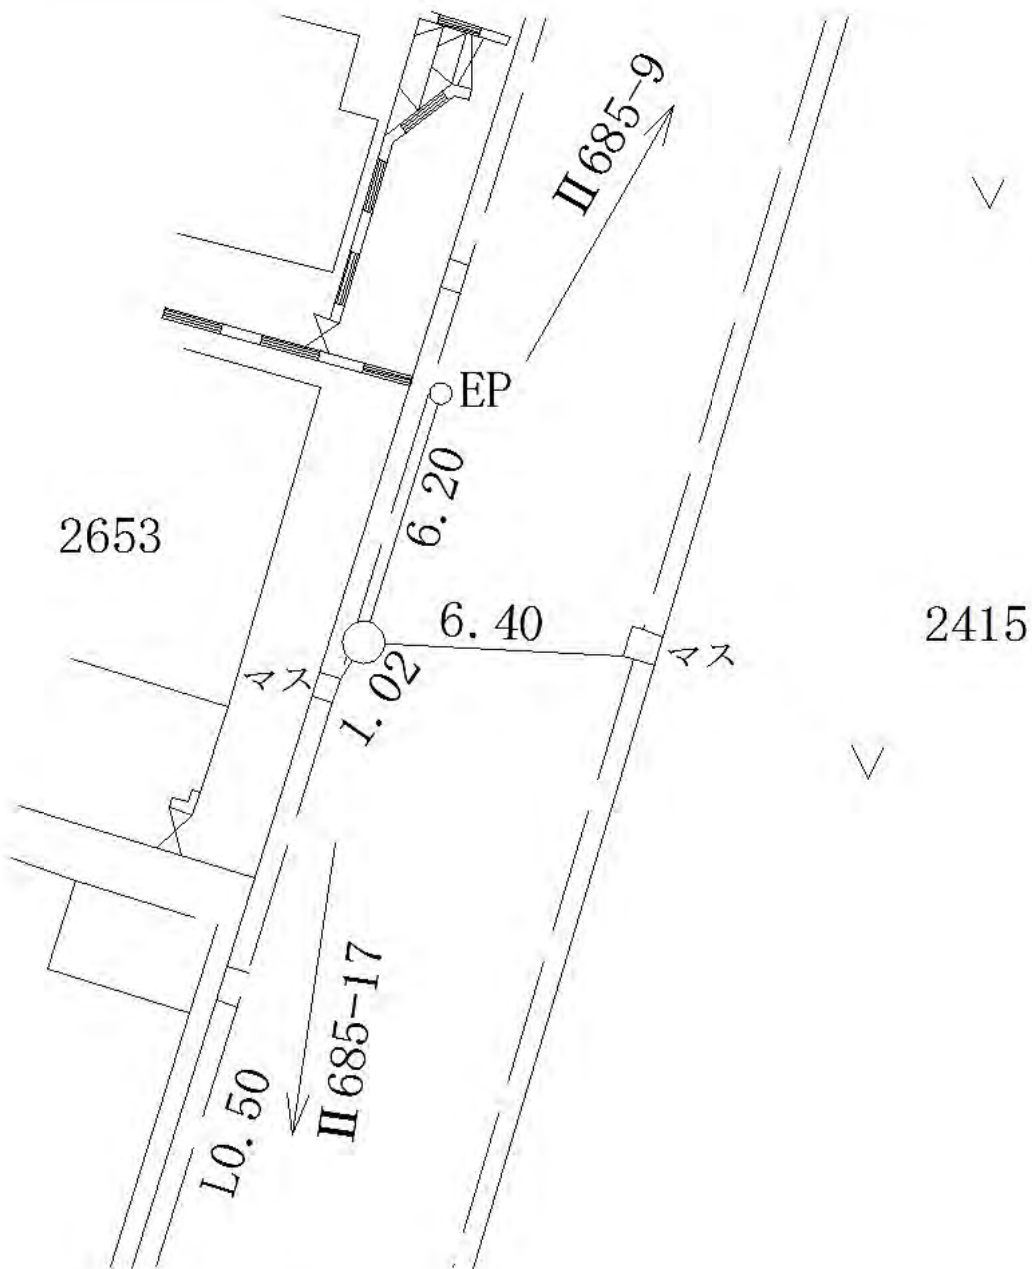
| 線<br>番<br>号                                                                         | 点<br>番<br>号 | 標 識 ノ 種 類       | 所<br>在<br>地   |
|-------------------------------------------------------------------------------------|-------------|-----------------|---------------|
| Ⅱ 685                                                                               | 18          | 金属標・鋸・木杭<br>キザミ | 泉区上飯田町二六五三番地先 |
| 要 図                                                                                 |             |                 |               |
|  |             |                 |               |