


線番号	点番号	標識ノ種類	所在地
-----	-----	-------	-----

II 686	1	<p>金属標・鋸・木杭</p> <p>キザミ</p>	泉区中田北一丁目二四五七番地先
--------	---	----------------------------	-----------------

要 図	
-----	--




線 番 号	点 番 号	標 識 ノ 種 類	所 在 地
II 686	2	<div style="border: 1px solid black; border-radius: 50%; padding: 5px; display: inline-block;">金属標</div> ・ 鋌 ・ 木杭 キザミ	泉区中田北一丁目二四三九番一〇地先
要 図			

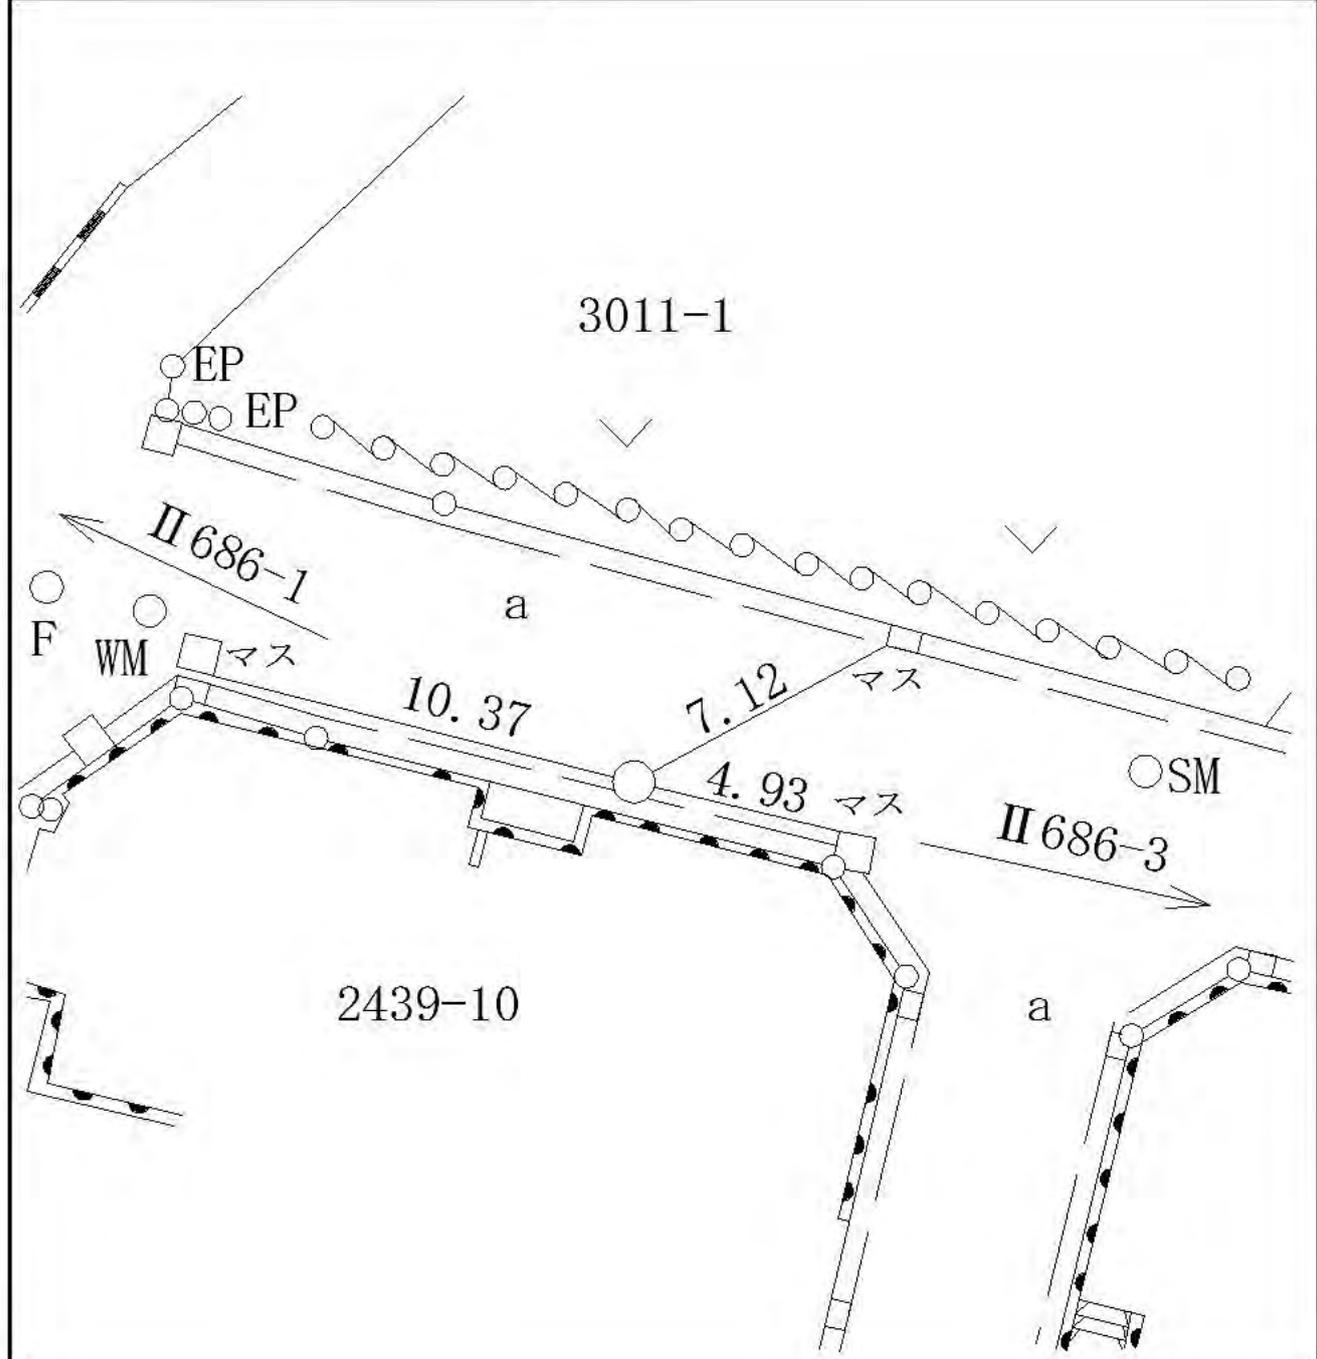

線 番 号	点 番 号	標 識 ノ 種 類	所 在 地
-------------	-------------	-----------	-------


II 686	3	<div style="border: 1px solid black; border-radius: 50%; padding: 5px; display: inline-block;">金属標</div> ・ 鋏 ・ 木杭 キザミ	泉区中田北一丁目二四七九番一地先
要 図			

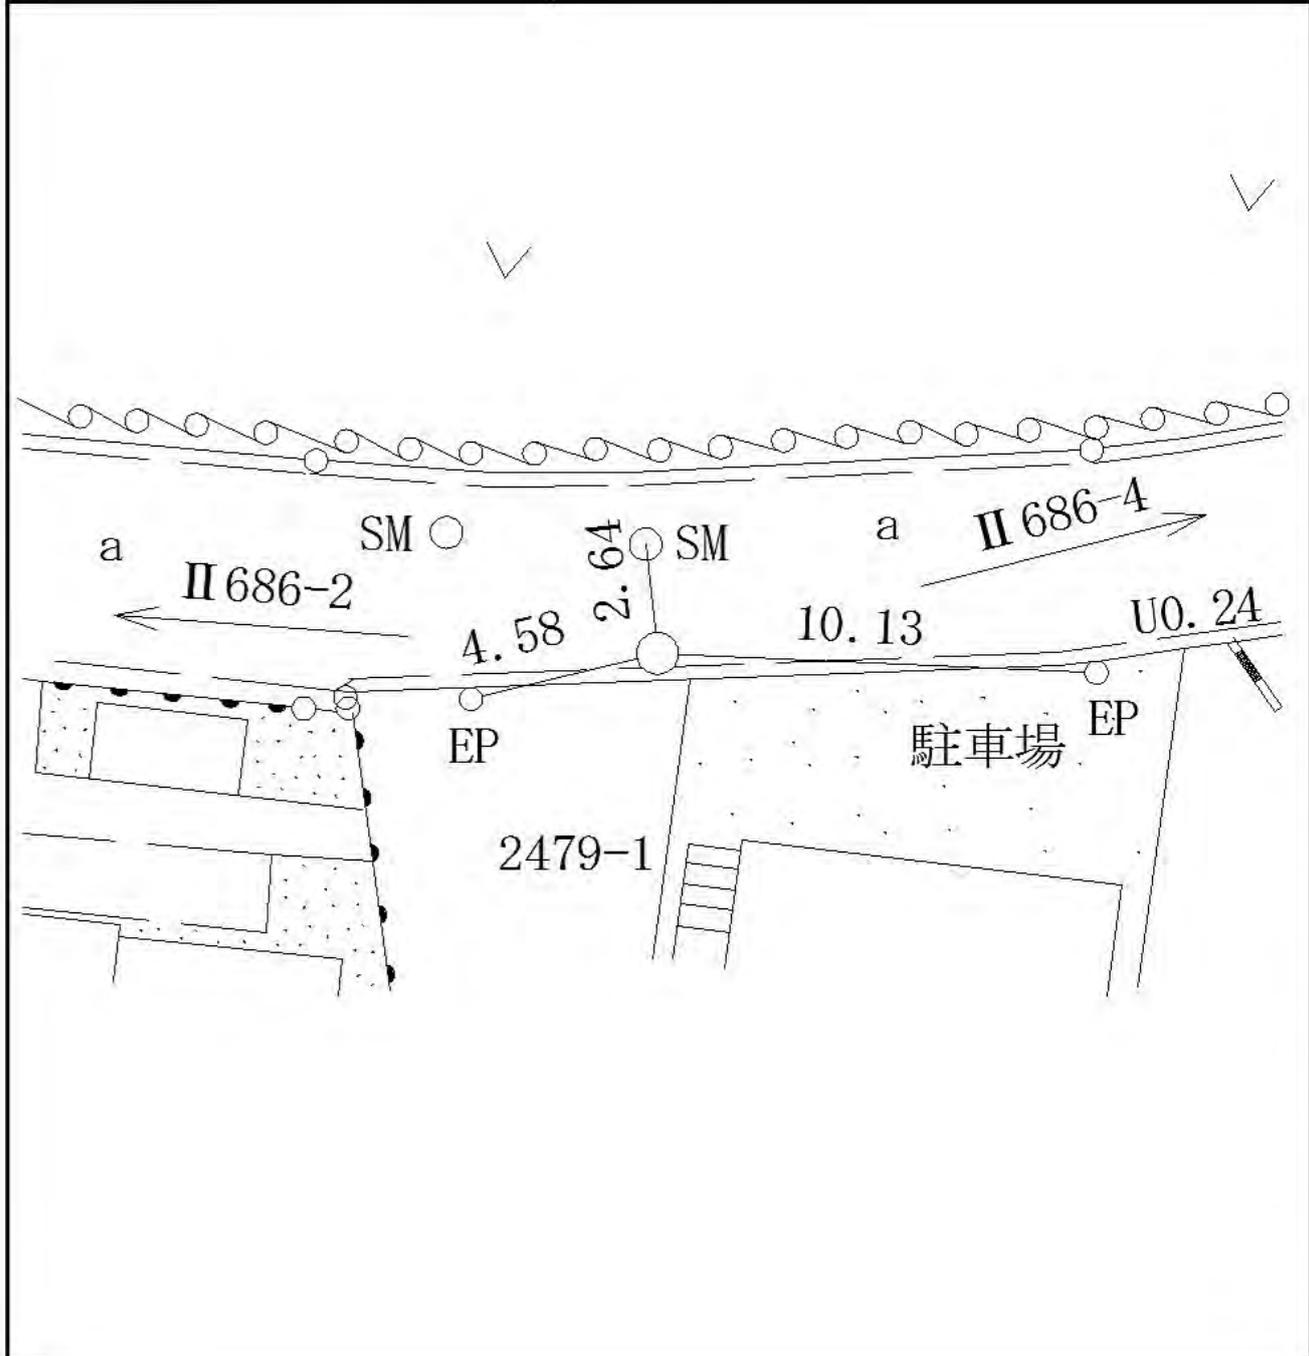

線 番 号	点 番 号	標 識 ノ 種 類	所 在 地
-------------	-------------	-----------	-------

II 686	4	<div style="border: 1px solid black; border-radius: 50%; padding: 5px; display: inline-block;">金属標</div> ・ 鋌 ・ 木杭 キザミ	泉区中田町三〇九五番二地先
--------	---	--	---------------

要 図	
-----	--

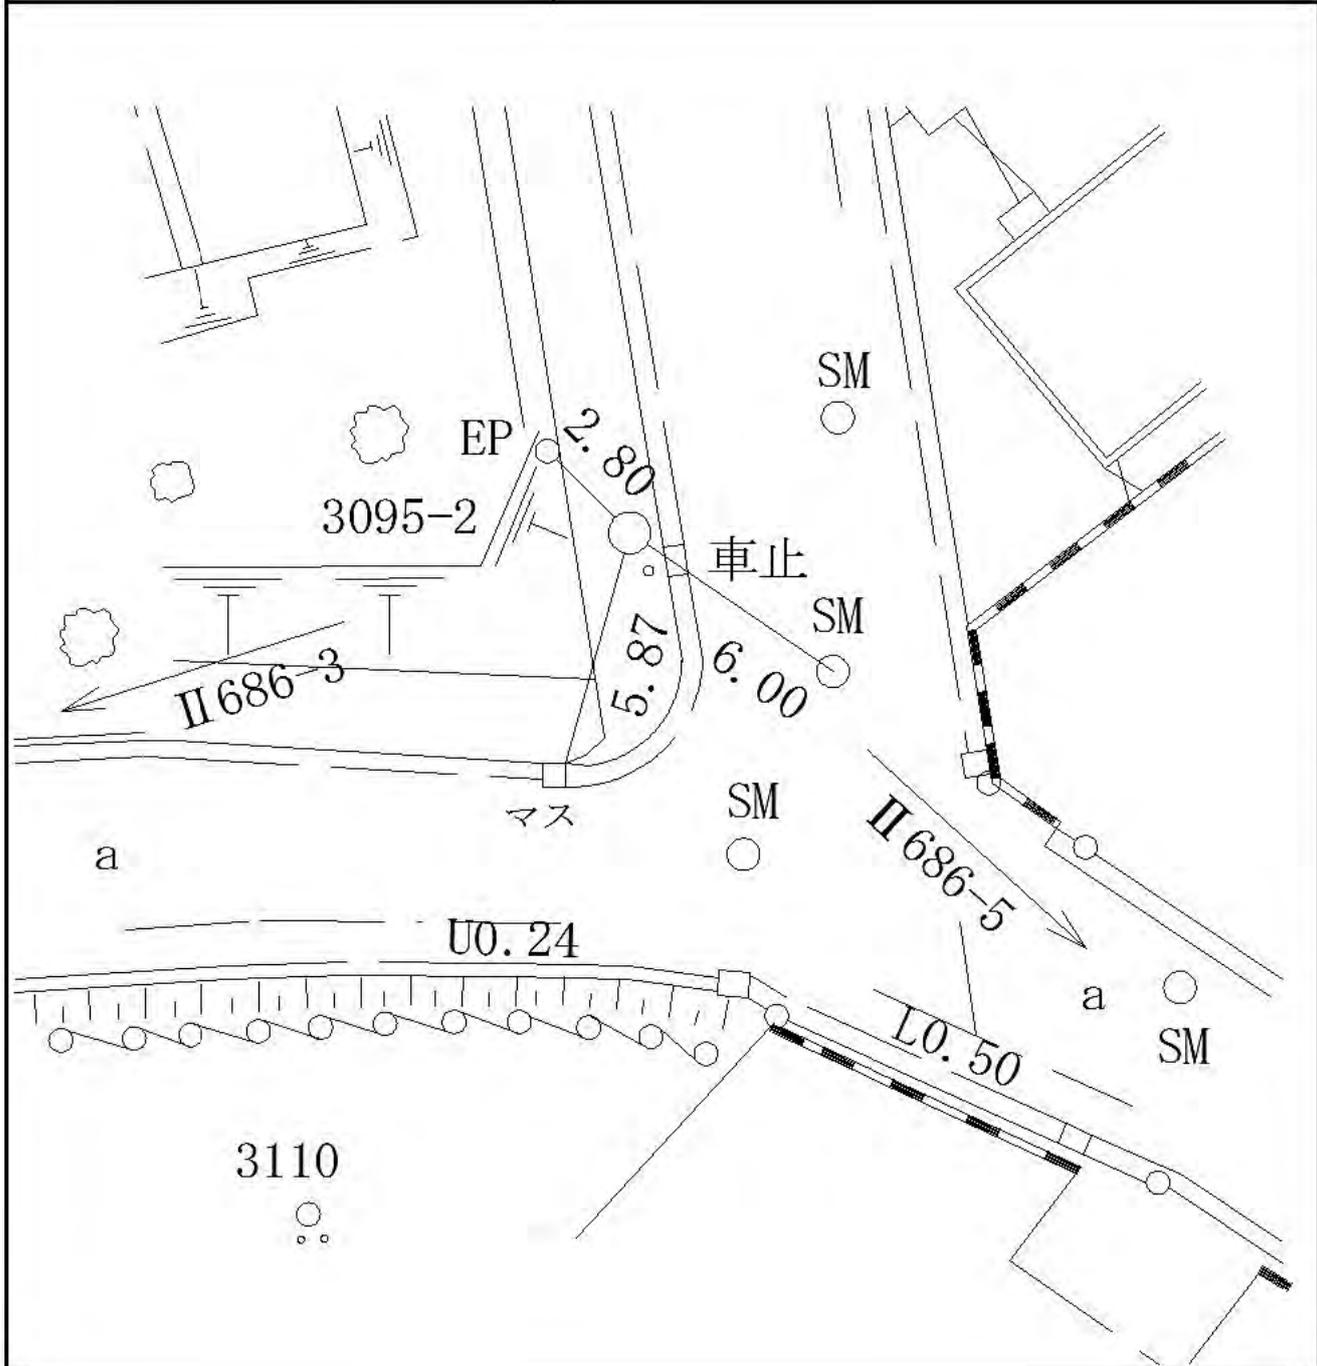


泉区中田町三〇九五番二地先

線 番 号	点 番 号	標 識 ノ 種 類	所 在 地
-------------	-------------	-----------	-------------

Ⅱ 686	5	<div style="border: 1px solid black; border-radius: 50%; padding: 5px; display: inline-block;">金属標</div> ・ 鋌 ・ 木杭 キザミ
-------	---	--

要 図


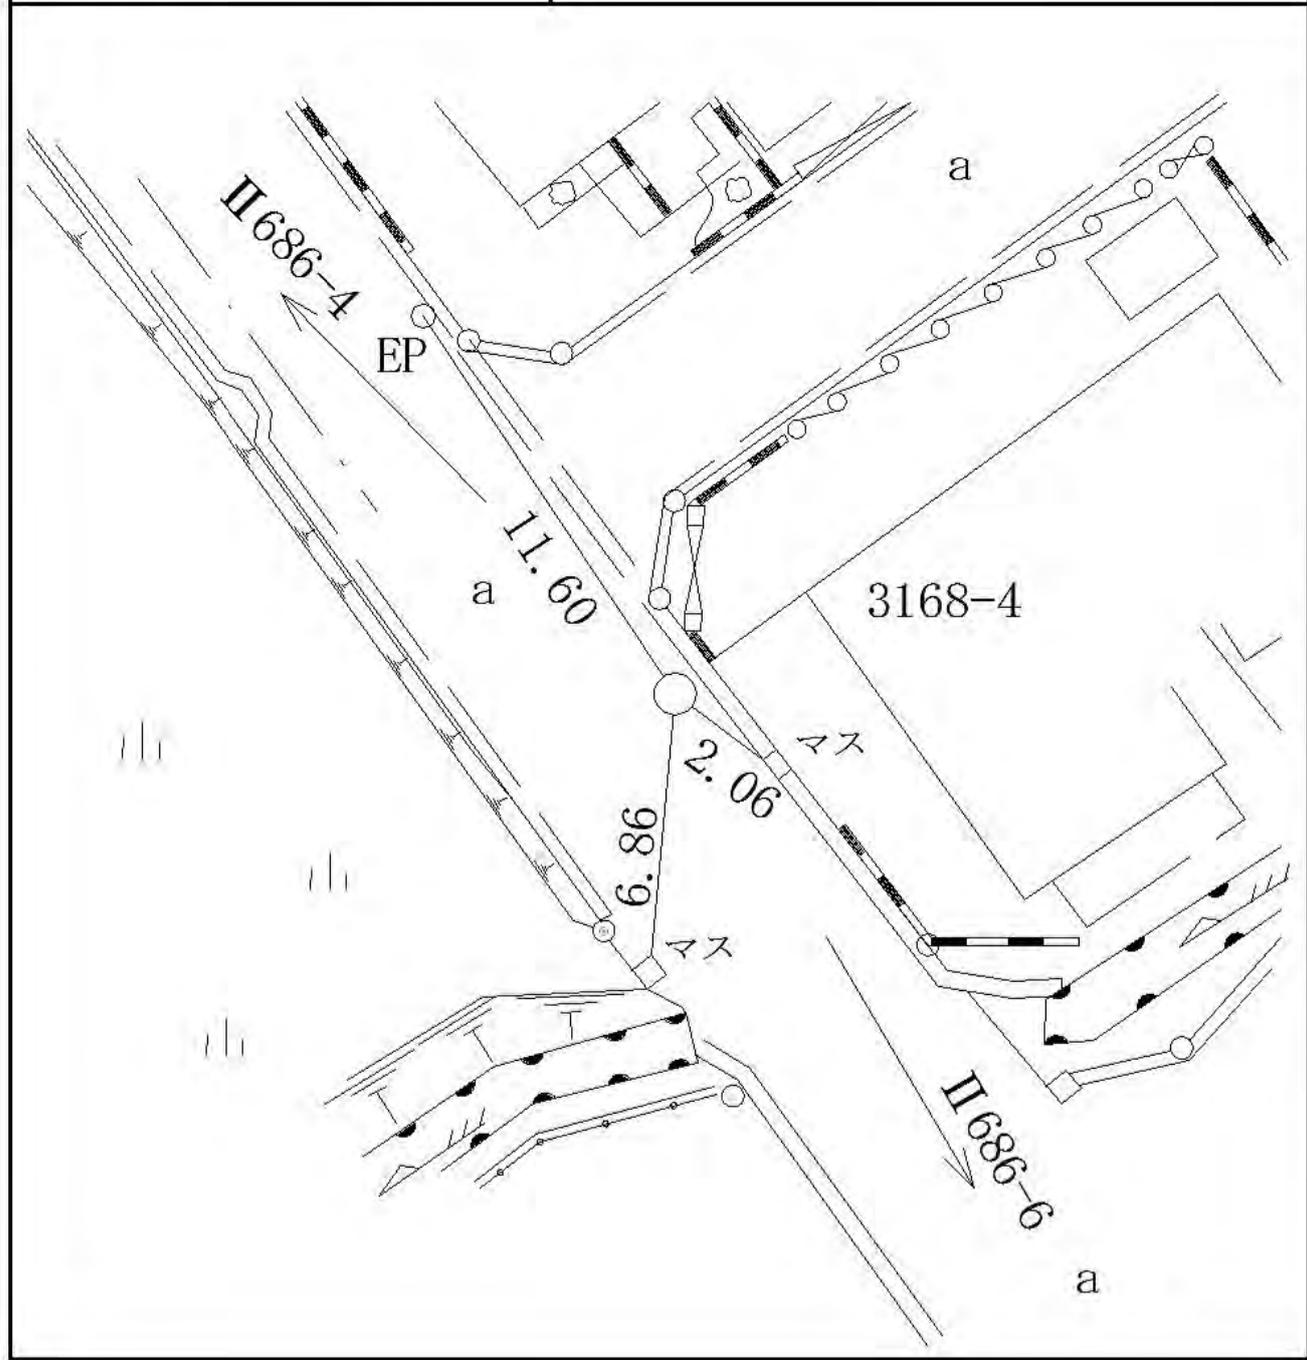


線 番 号	点 番 号	標 識 ノ 種 類	所 在 地
-------------	-------------	-----------	-------

Ⅱ 686	7
-------	---

金属標・鋌・木杭
キザミ

要 図

泉区中田東四丁目二〇一二番一 地先

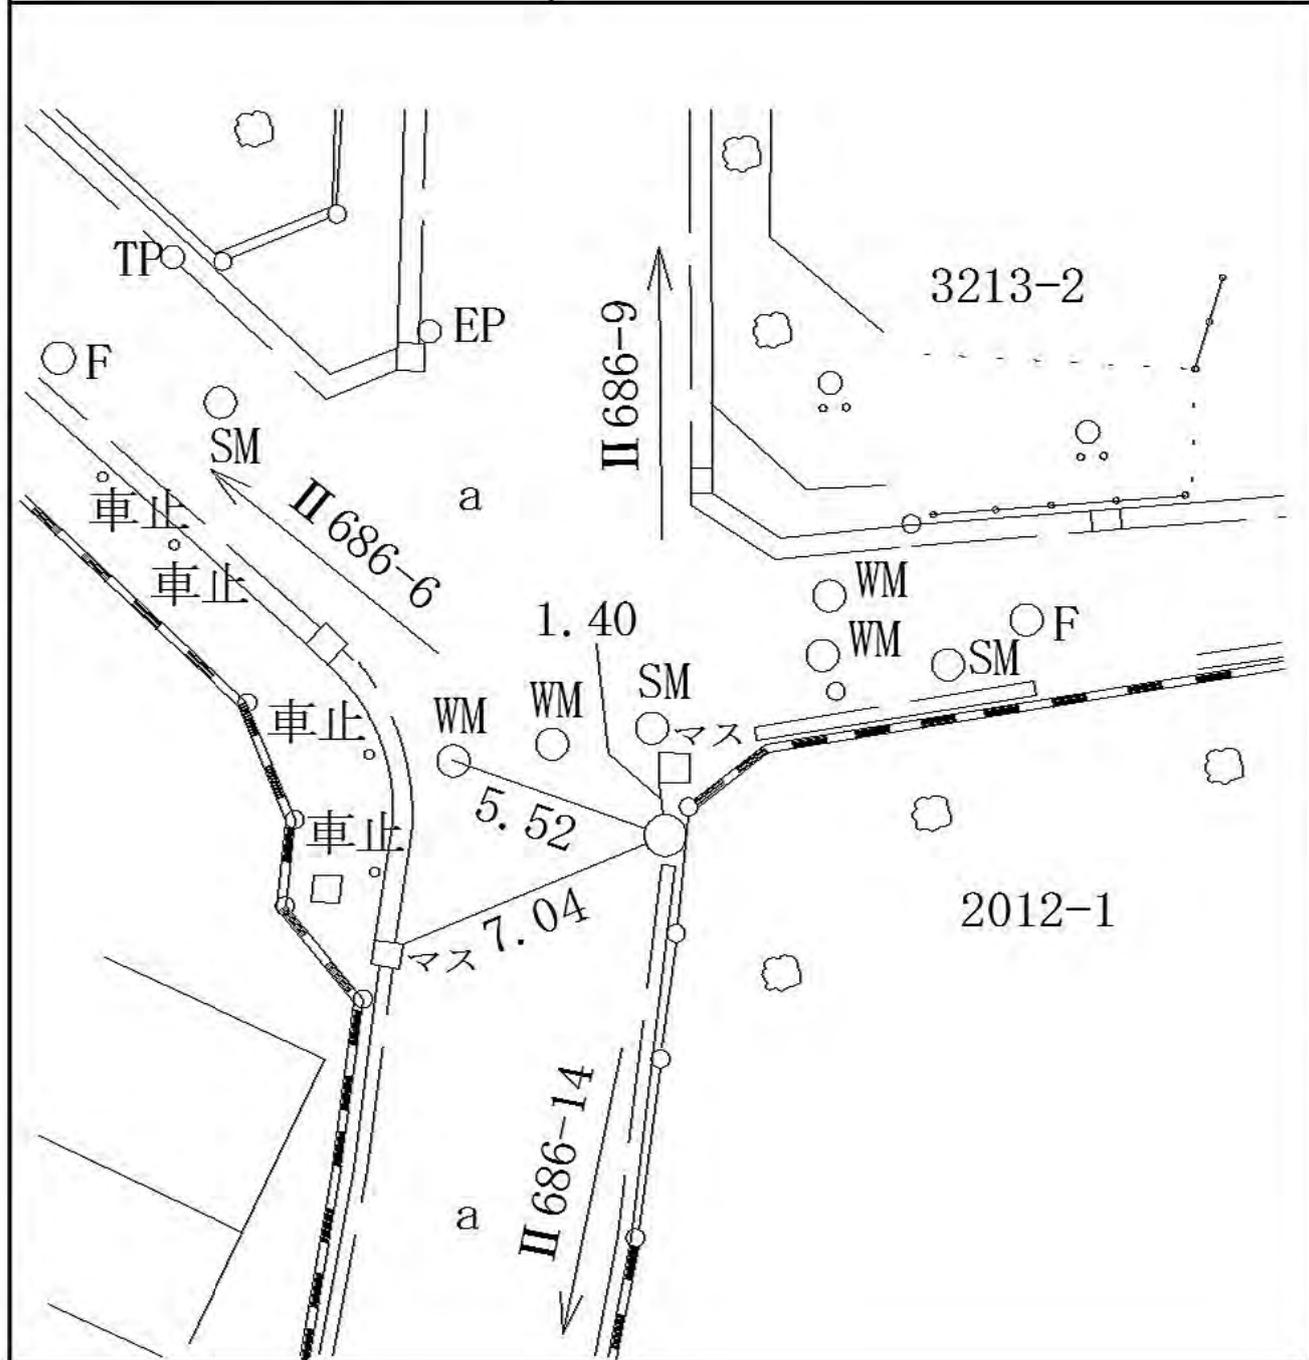


線 番 号	点 番 号	標 識 ノ 種 類	所 在 地
-------------	-------------	-----------	-------

II 686 8

金属標・鋳・木杭
キザミ

要 図



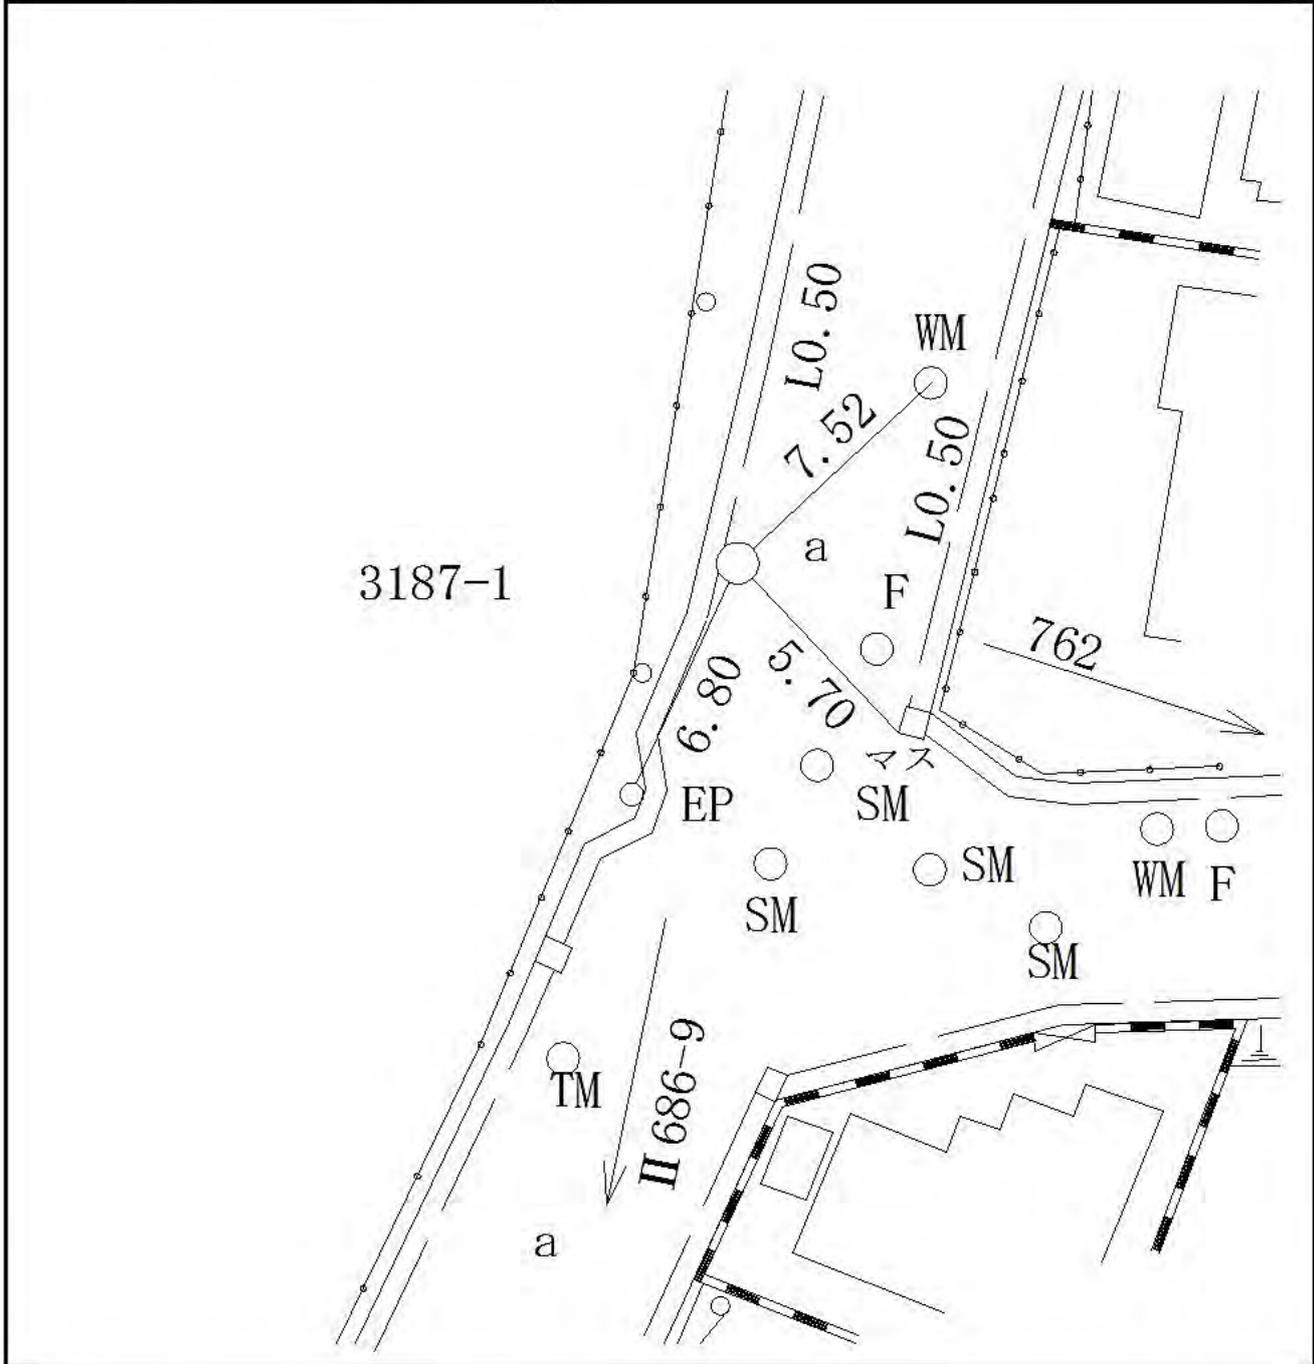

線 番 号	点 番 号	標 識 ノ 種 類	所 在 地
-------------	-------------	-----------	-------

II 686	9	<div style="border: 1px solid black; border-radius: 50%; padding: 5px; display: inline-block;">金属標</div> ・ 鋸 ・ 木杭 キザミ	泉区中田東四丁目三二三番一地先
--------	---	--	-----------------

要 図	
-----	--

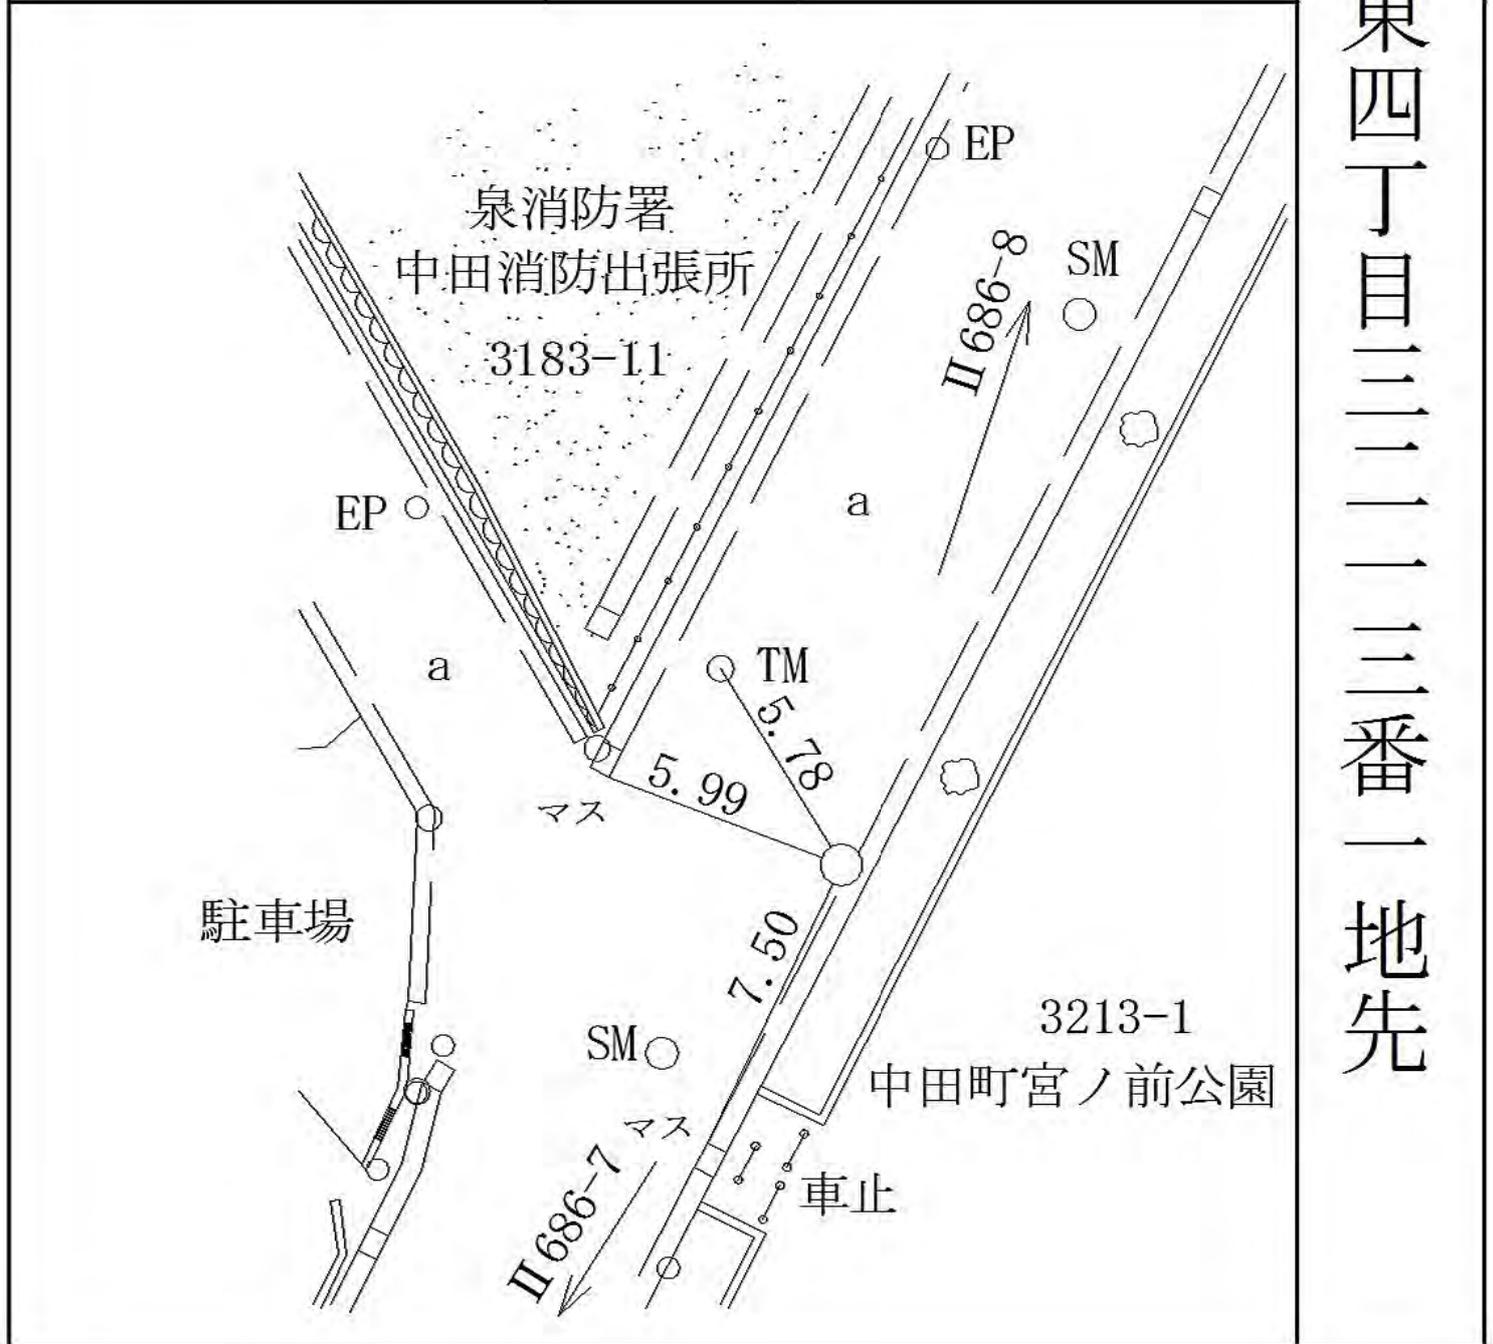

線 番 号	点 番 号	標 識 ノ 種 類	所 在 地
II 686	10	<div style="border: 1px solid black; border-radius: 50%; padding: 5px; display: inline-block;">金属標</div> ・ 鋏 ・ 木杭 キザミ	泉区中田西二丁目九四三番一地先
要 図			




線 番 号	点 番 号	標 識 ノ 種 類	所 在 地
-------------	-------------	-----------	-------

II 686	11
--------	----

金属標・鋌・木杭
キザミ

要 図


泉区中田北二丁目九八〇番二地先

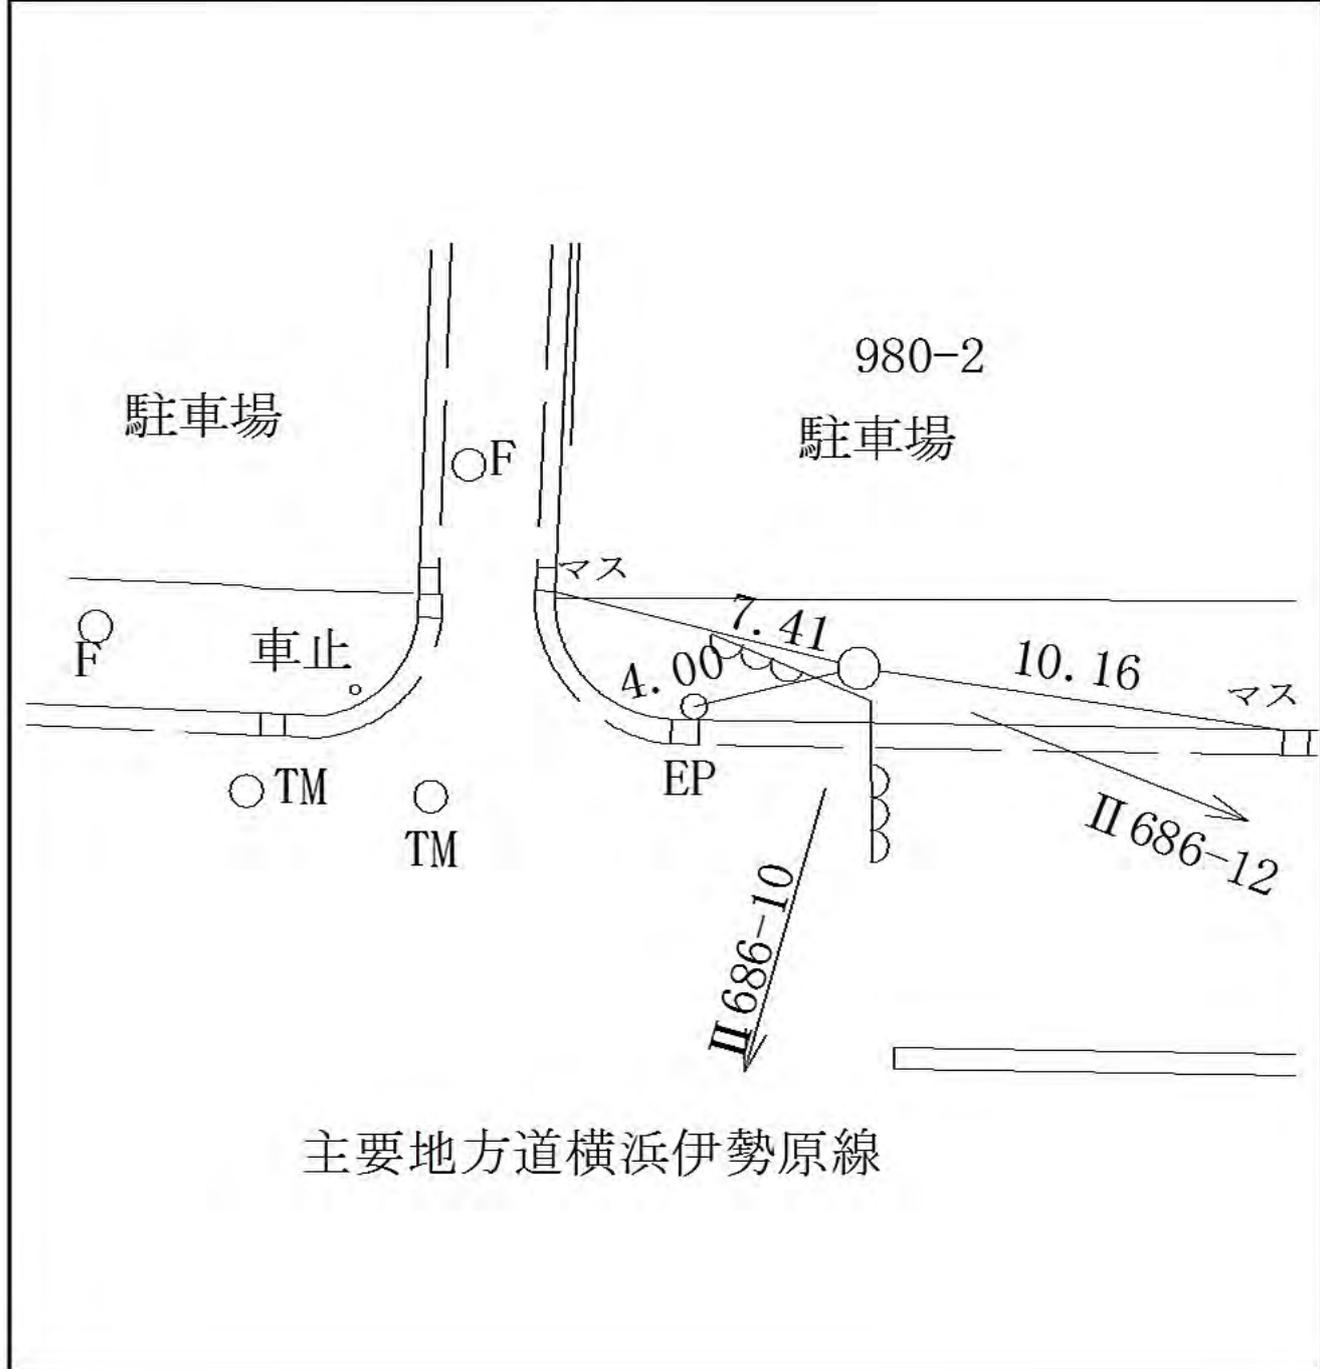

主要地方道横浜伊勢原線

線 番 号	点 番 号	標 識 ノ 種 類	所 在 地
II 686	12	金属標・鋌・木杭 キザミ	泉区中田南四丁目九九五番三地先
要 図			


主要地方道横浜伊勢原線

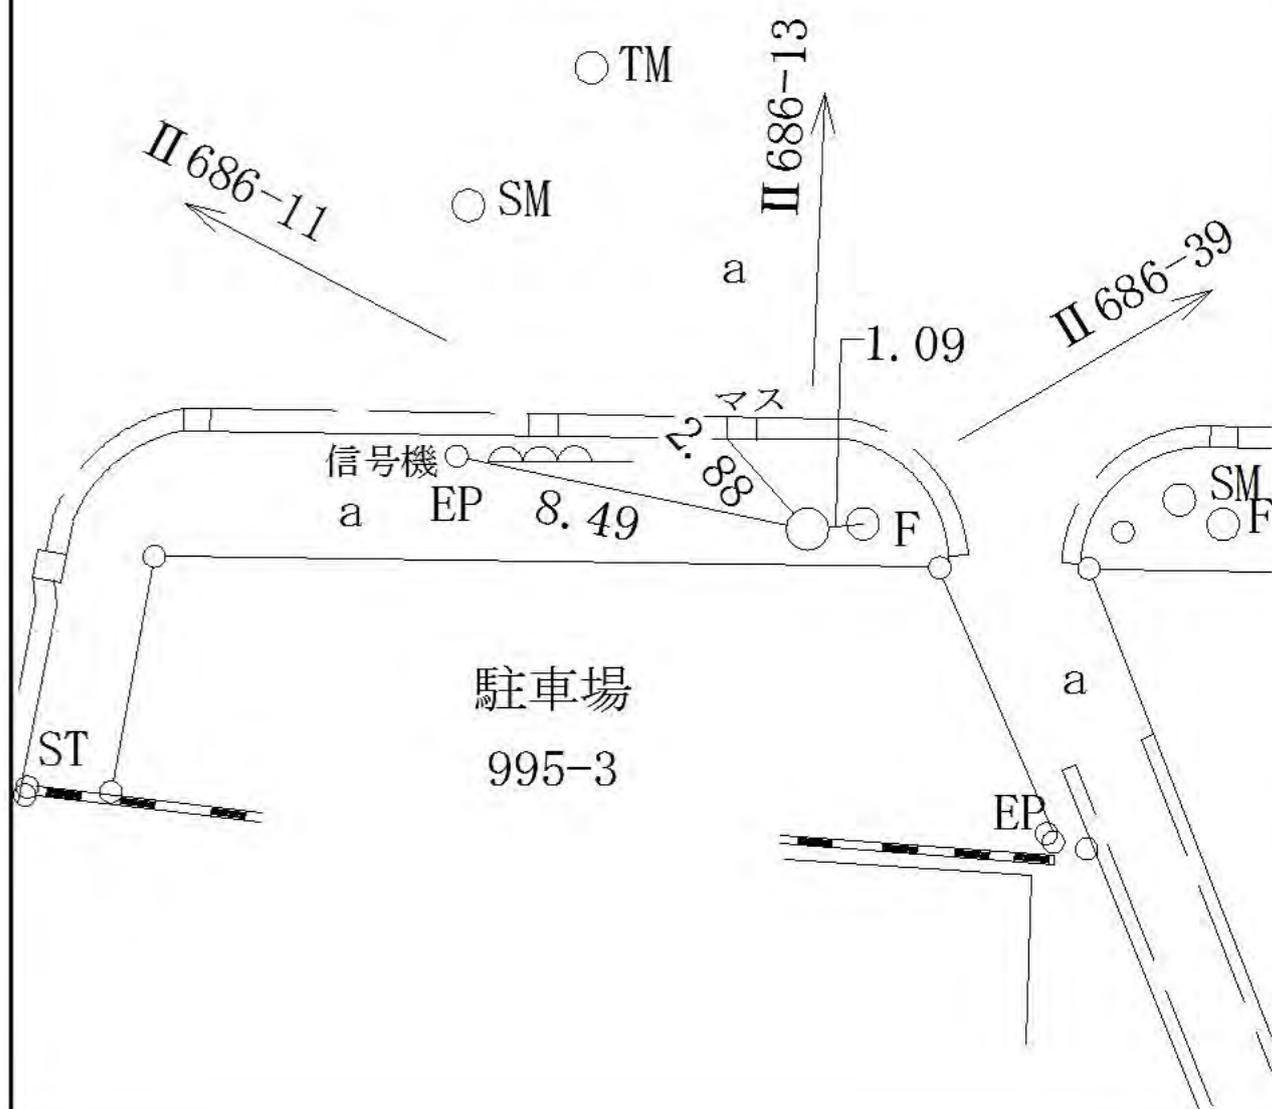

線 番 号	点 番 号	標 識 ノ 種 類	所 在 地
-------------	-------------	-----------	-------

II 686	13	<div style="border: 1px solid black; border-radius: 50%; padding: 5px; display: inline-block;">金属標</div> ・ 鋌 ・ 木杭 キザミ
要 図		

泉区中田北二丁目一九四七番一地先

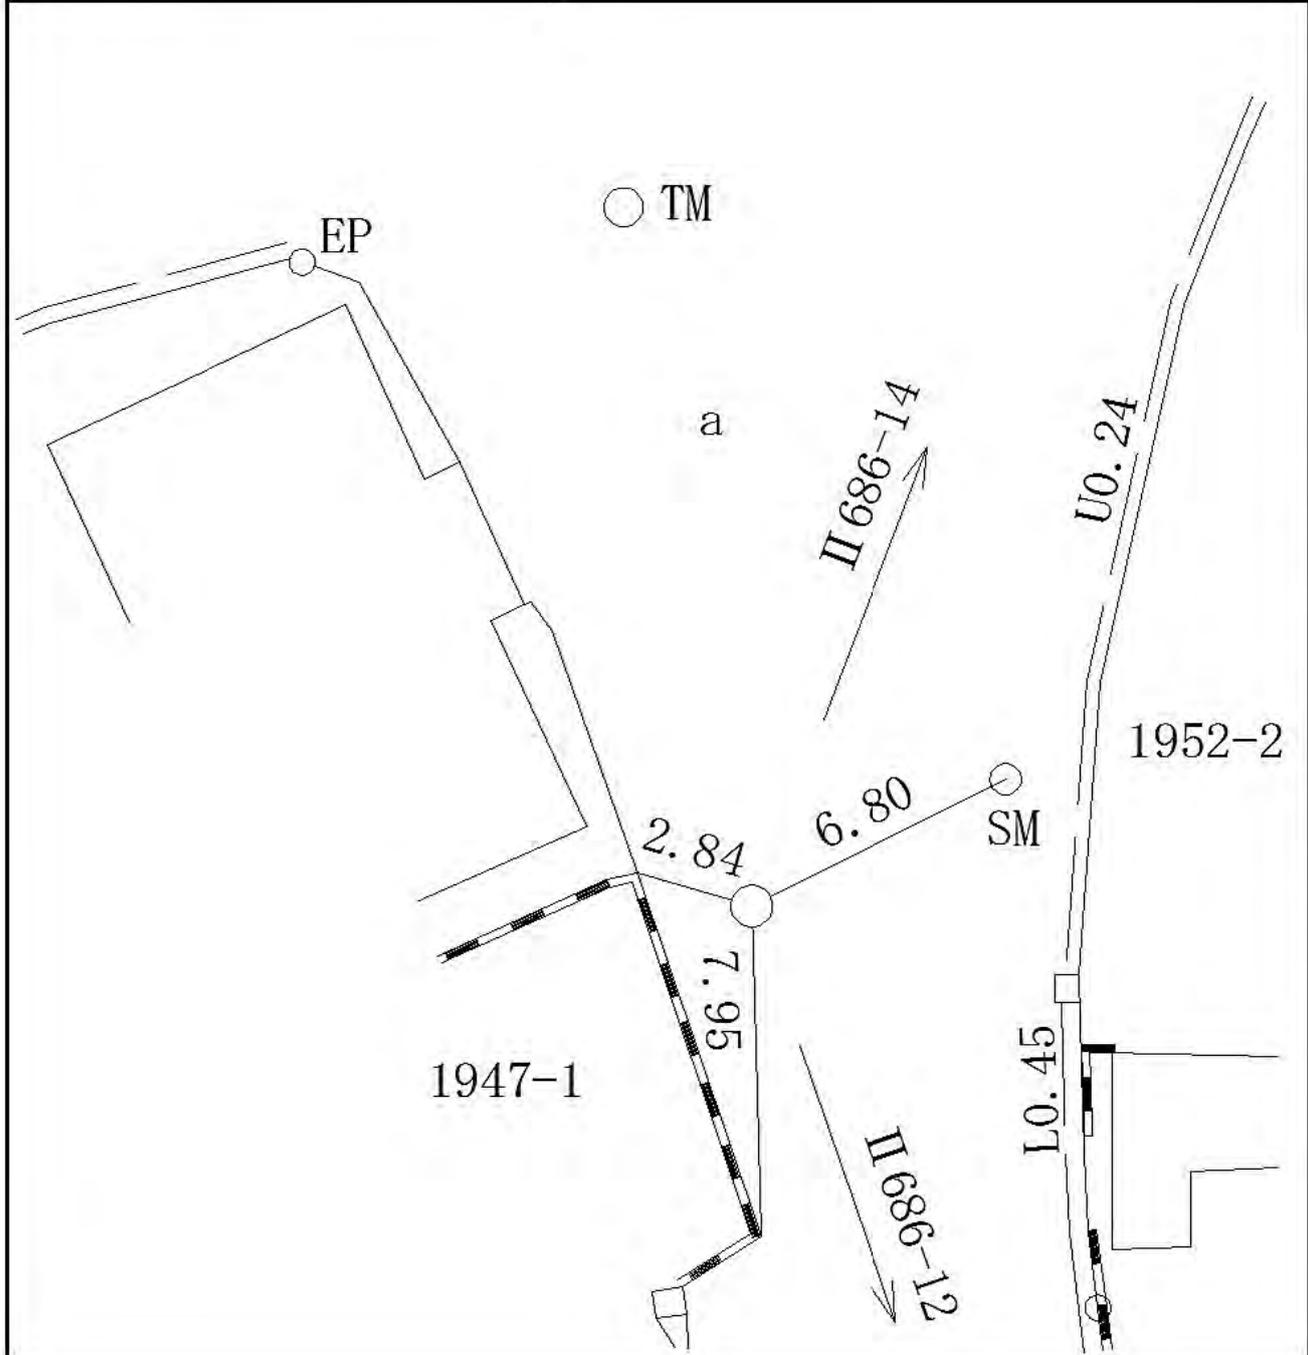

線番号	点番号	標識ノ種類	所在地
II 686	14	金属標・鋸・木杭 キザミ	泉区中田東三丁目二〇一七番地先
要 図			


線 番 号	点 番 号	標 識 ノ 種 類	所 在 地
-------------	-------------	-----------	-------


II 686	15	<div style="border: 1px solid black; border-radius: 50%; padding: 5px; display: inline-block;">金属標</div> ・ 鋌 ・ 木杭 キザミ	泉区中田南四丁目五三三番八三地先
--------	----	--	------------------

要 図




泉区中田南四丁目五三三番八三地先


線 番 号	点 番 号	標 識 ノ 種 類	所 在 地
II 686	16	<div style="border: 1px solid black; border-radius: 50%; padding: 5px; display: inline-block;">金属標</div> ・ 鋳 ・ 木杭 キザミ	泉区中田南五丁目四〇九番地先
要 図			

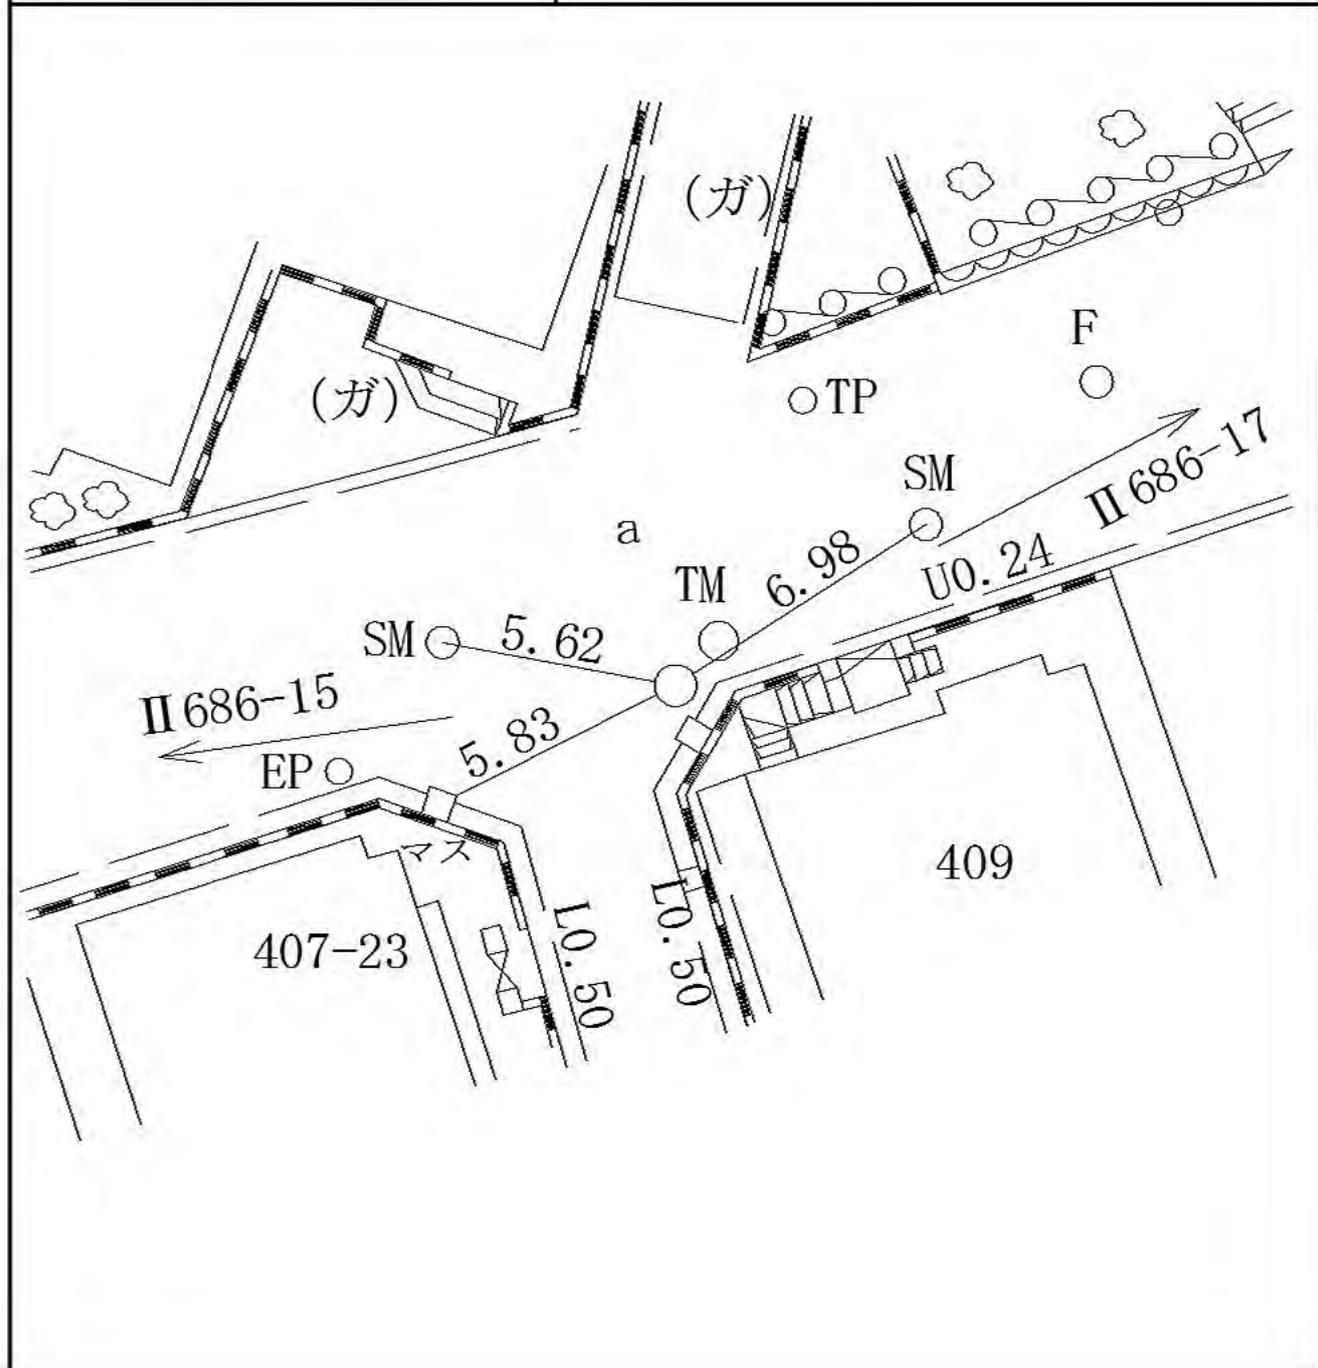

線 番 号	点 番 号	標 識 ノ 種 類	所 在 地
II 686	17	金属標 ・ 鋌 ・ 木杭 キザミ	泉区中田南二丁目四七六番六地先
要 図			

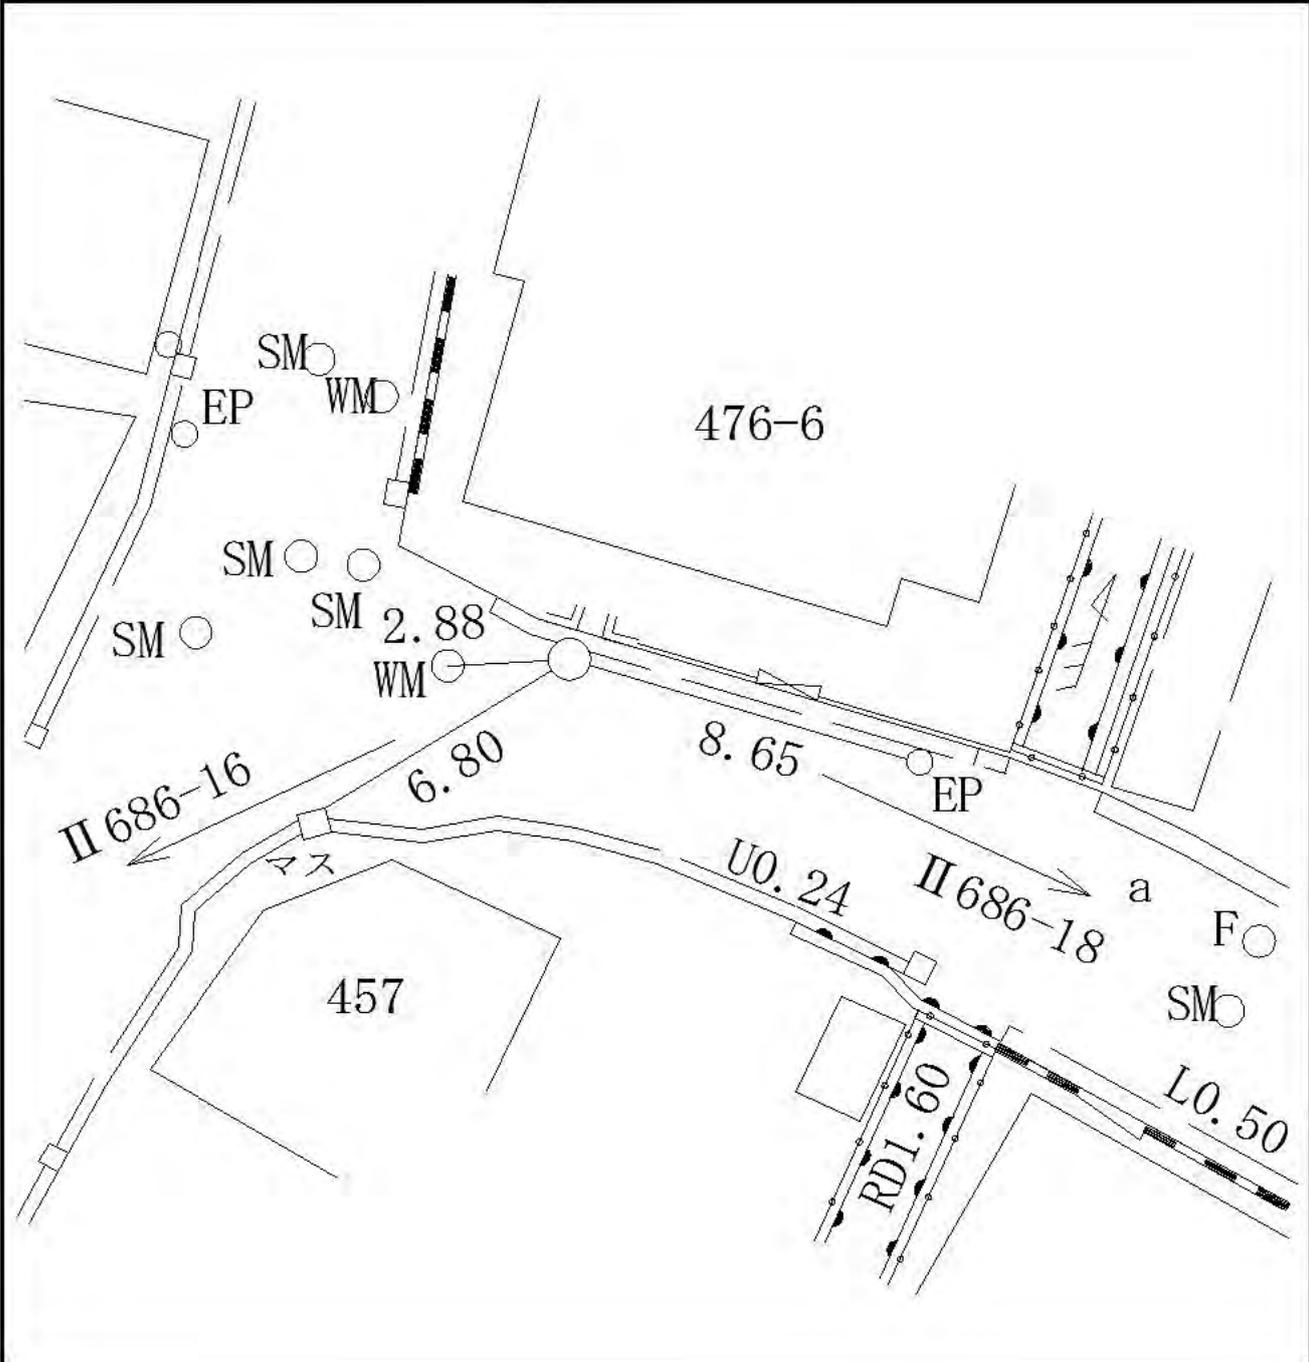

線 番 号	点 番 号	標 識 ノ 種 類	所 在 地
II 686	18	<div style="border: 1px solid black; border-radius: 50%; padding: 5px; display: inline-block;">金属標</div> ・ 鋌 ・ 木杭 キザミ	泉区中田南一丁目一三一九番一六地先
要 図			

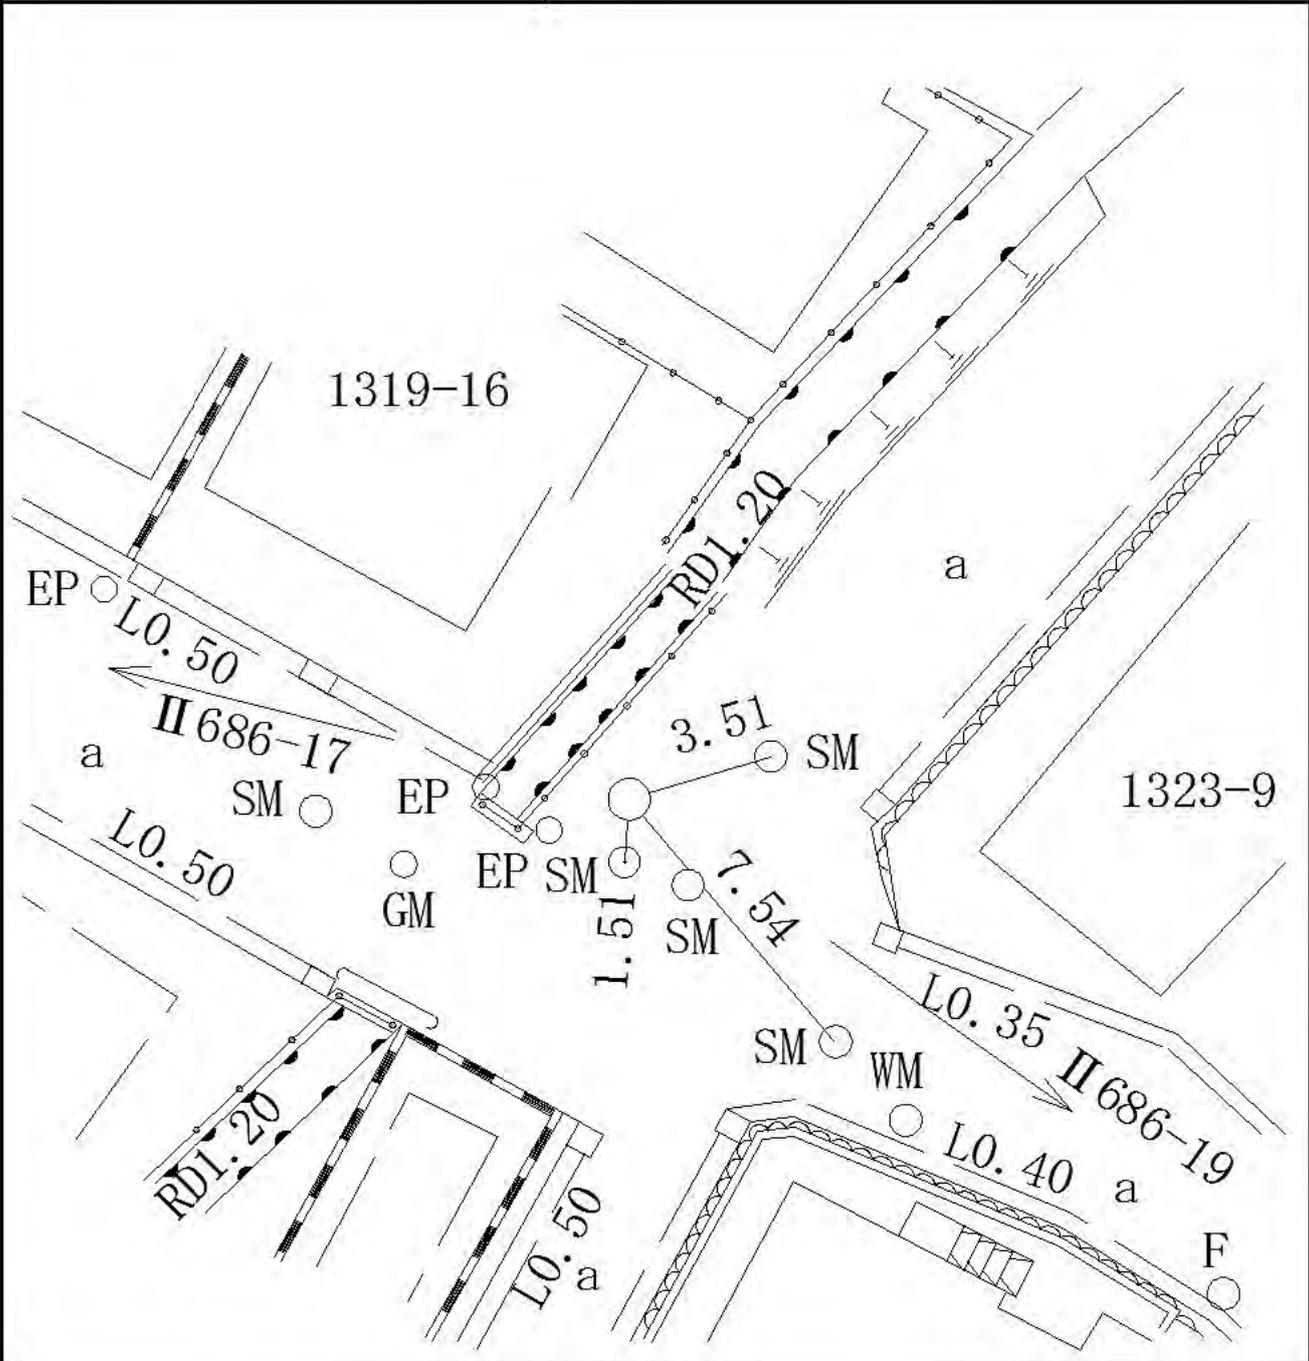

線 番 号	点 番 号	標 識 ノ 種 類	所 在 地
-------------	-------------	-----------	-------

II 686	19	金属標・鋳・木杭 キザミ	泉区中田南五丁目四四三番一地先
要 図			



線 番 号	点 番 号	標 識 ノ 種 類	所 在 地
-------------	-------------	-----------	-------

Ⅱ 686	20	金属標・鋏・木杭	泉区中田南一丁目一三二九番七〇地先
-------	----	----------	-------------------


要 図		キザミ
-----	--	-----



線 番 号	点 番 号	標 識 ノ 種 類	所 在 地
-------------	-------------	-----------	-------------


Ⅱ 686	21	<div style="border: 1px solid black; border-radius: 50%; padding: 5px; display: inline-block;">金属標</div> ・ 鋌 ・ 木杭 キザミ
-------	----	--

要 図

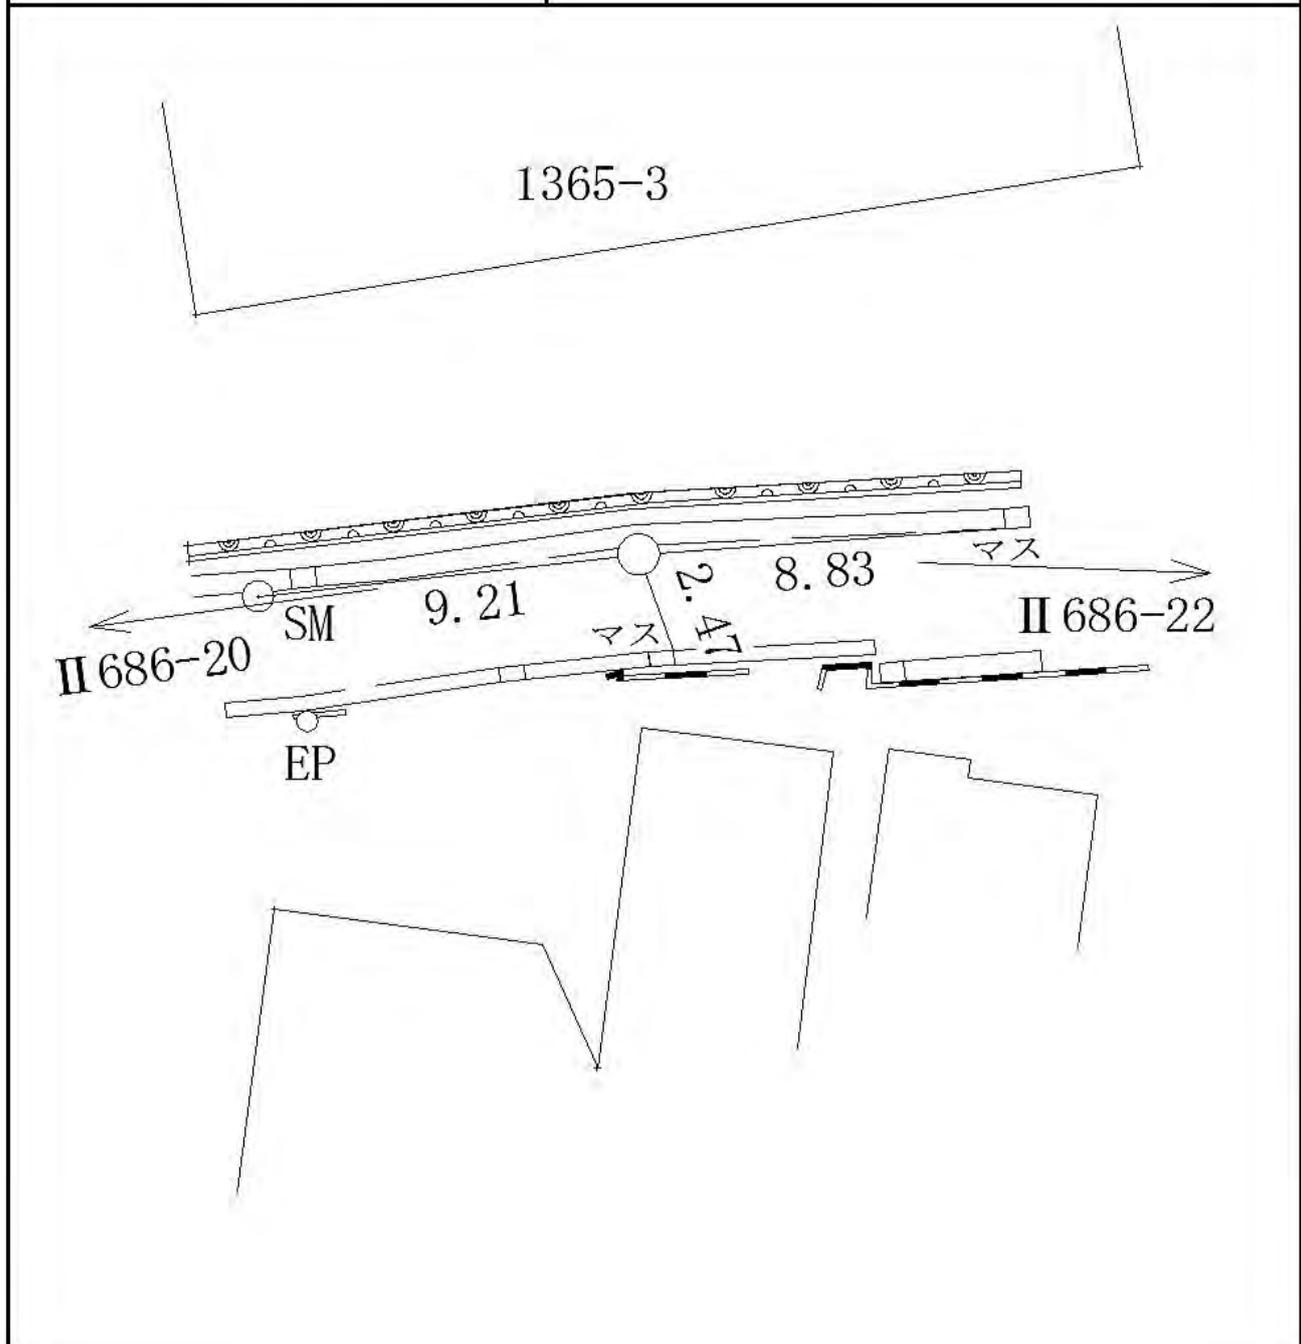


泉区中田南一丁目一三六五番三地先

線 番 号	点 番 号	標 識 ノ 種 類	所 在 地
II 686	23	<div style="border: 1px solid black; border-radius: 50%; padding: 5px; display: inline-block;">金属標</div> ・ 鋌 ・ 木杭 キザミ	泉区中田南一丁目一三八一番四一地先
要 図			

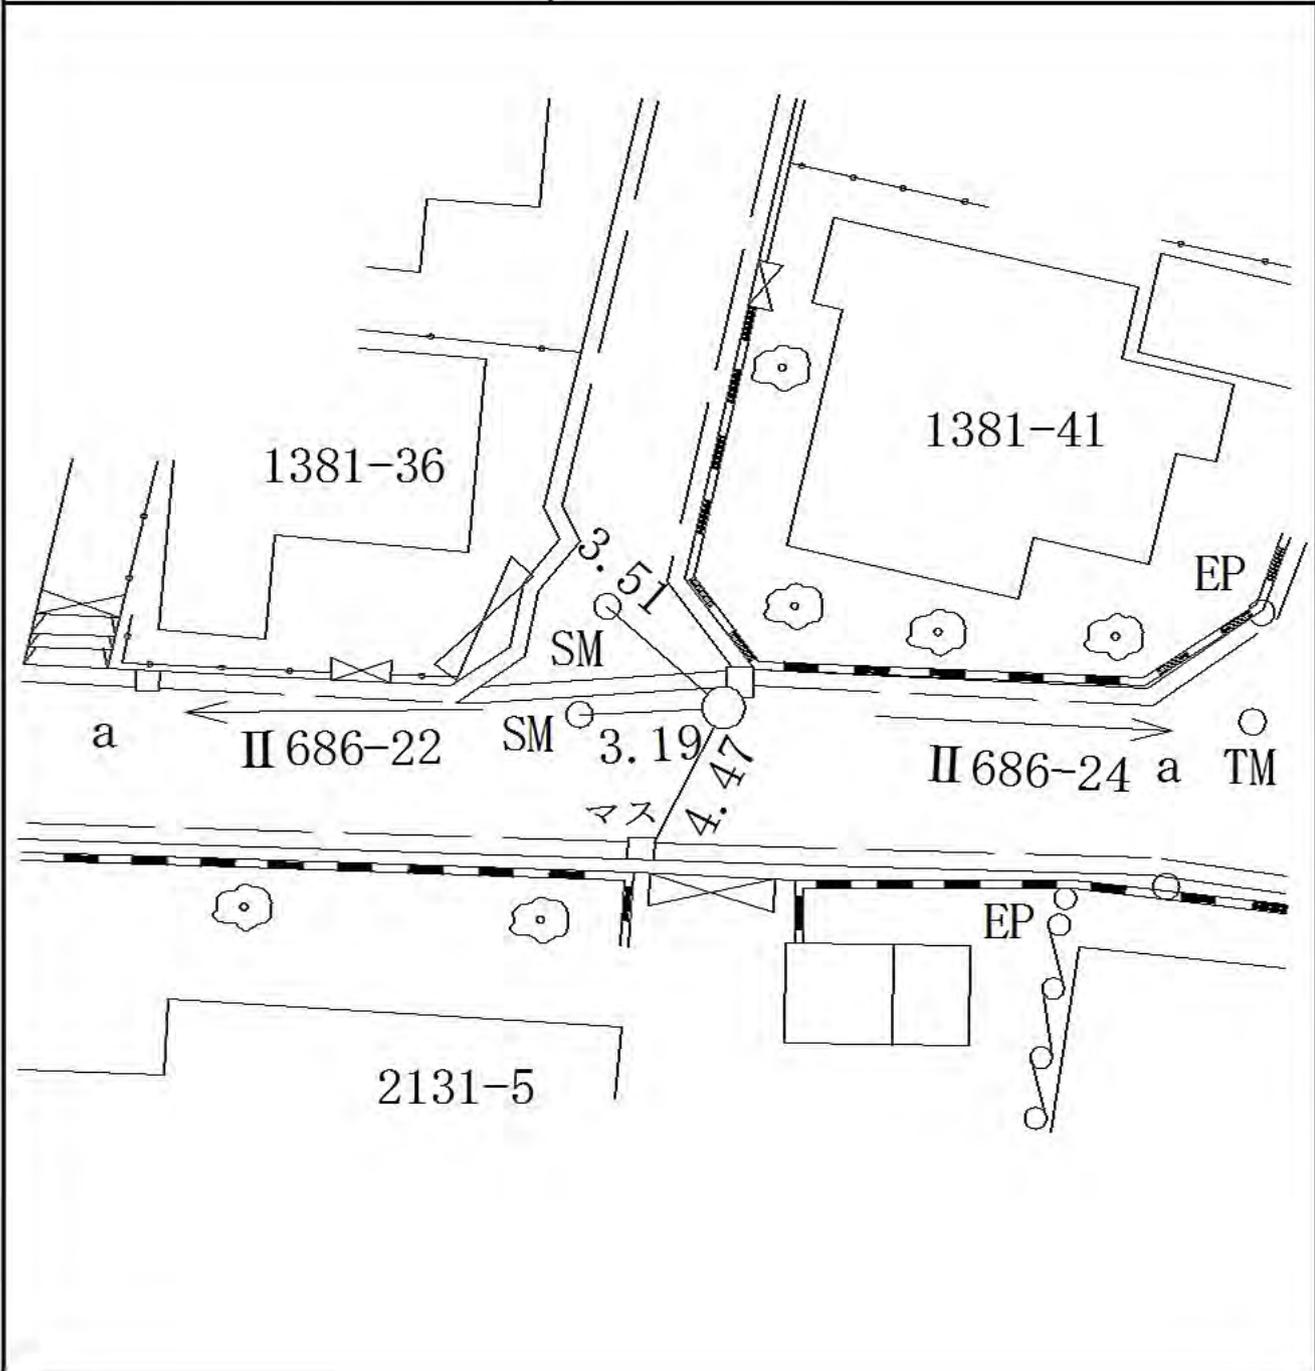

線 番 号	点 番 号	標 識 ノ 種 類	所 在 地
II 686	24	<div style="border: 1px solid black; border-radius: 50%; padding: 5px; display: inline-block;">金属標</div> ・ 鋌 ・ 木杭 キザミ	戸塚区汲沢八丁目二三二番地先
要 図			

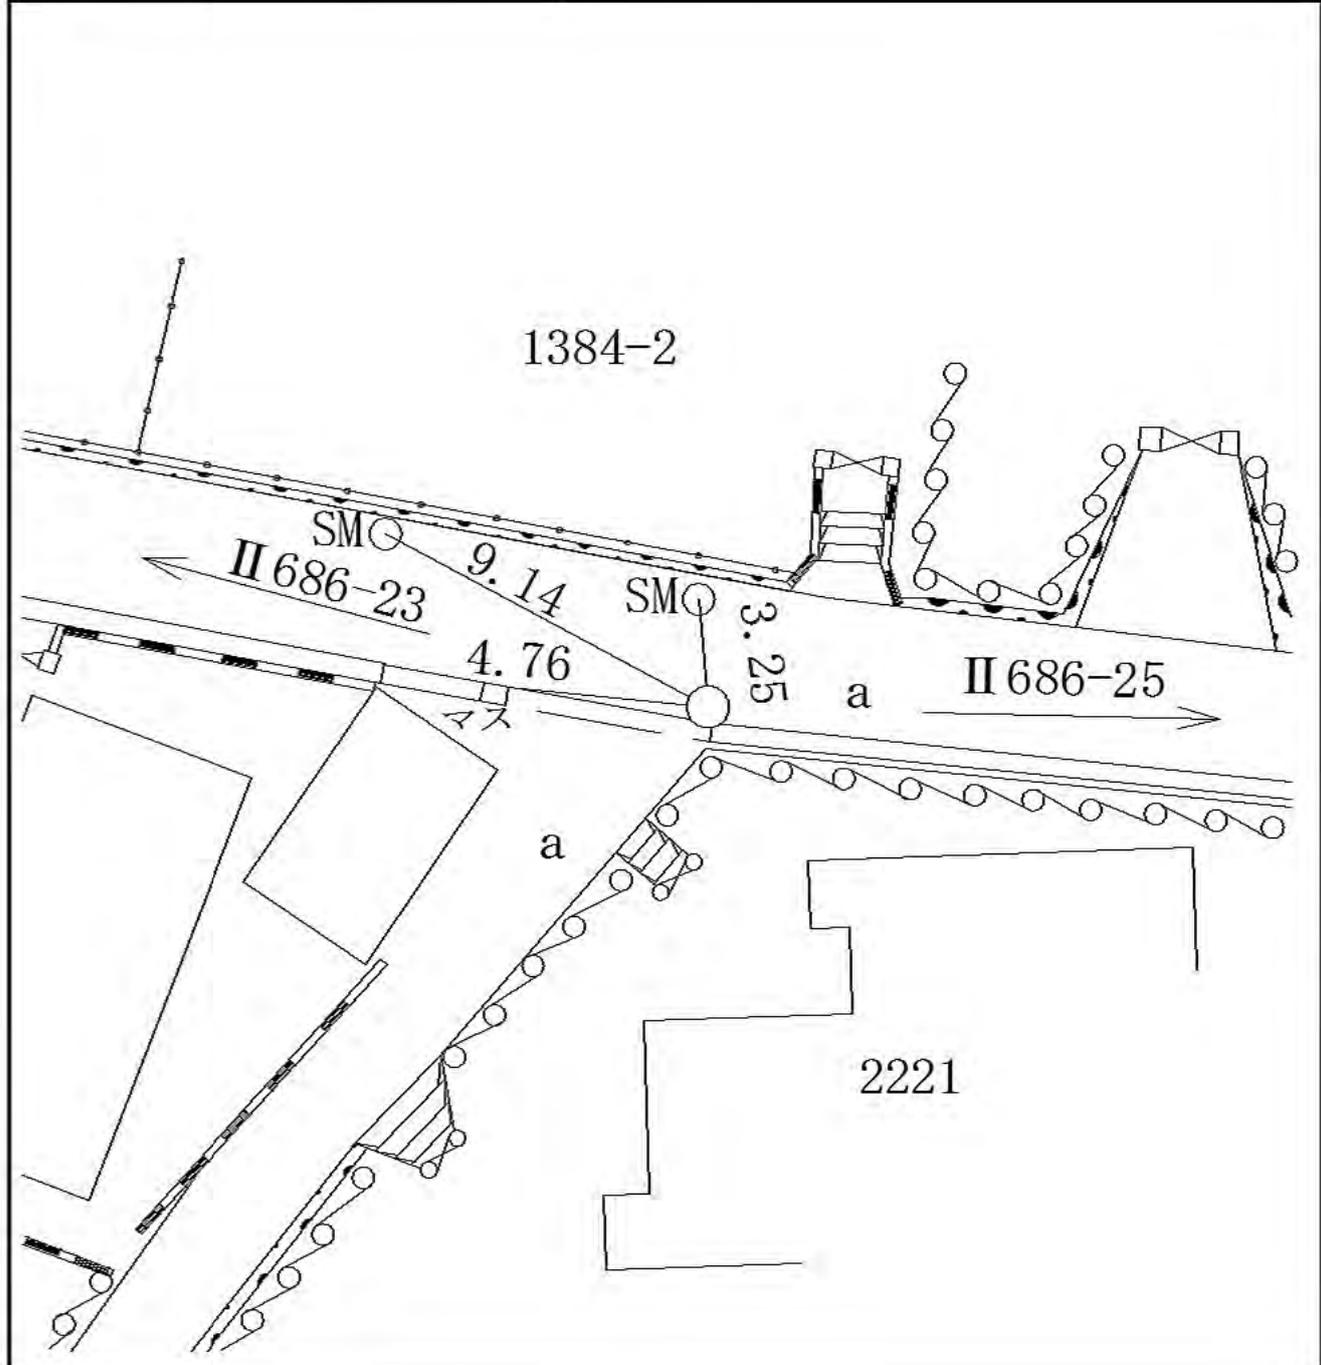


線 番 号	点 番 号	標 識 ノ 種 類	所 在 地
-------------	-------------	-----------	-------------

II 686	25	<div style="border: 1px solid black; border-radius: 50%; padding: 5px; display: inline-block;">金属標</div> ・ 鋌 ・ 木杭 キザミ
--------	----	--

要 図

戸塚区汲沢八丁目二二二八番三地先

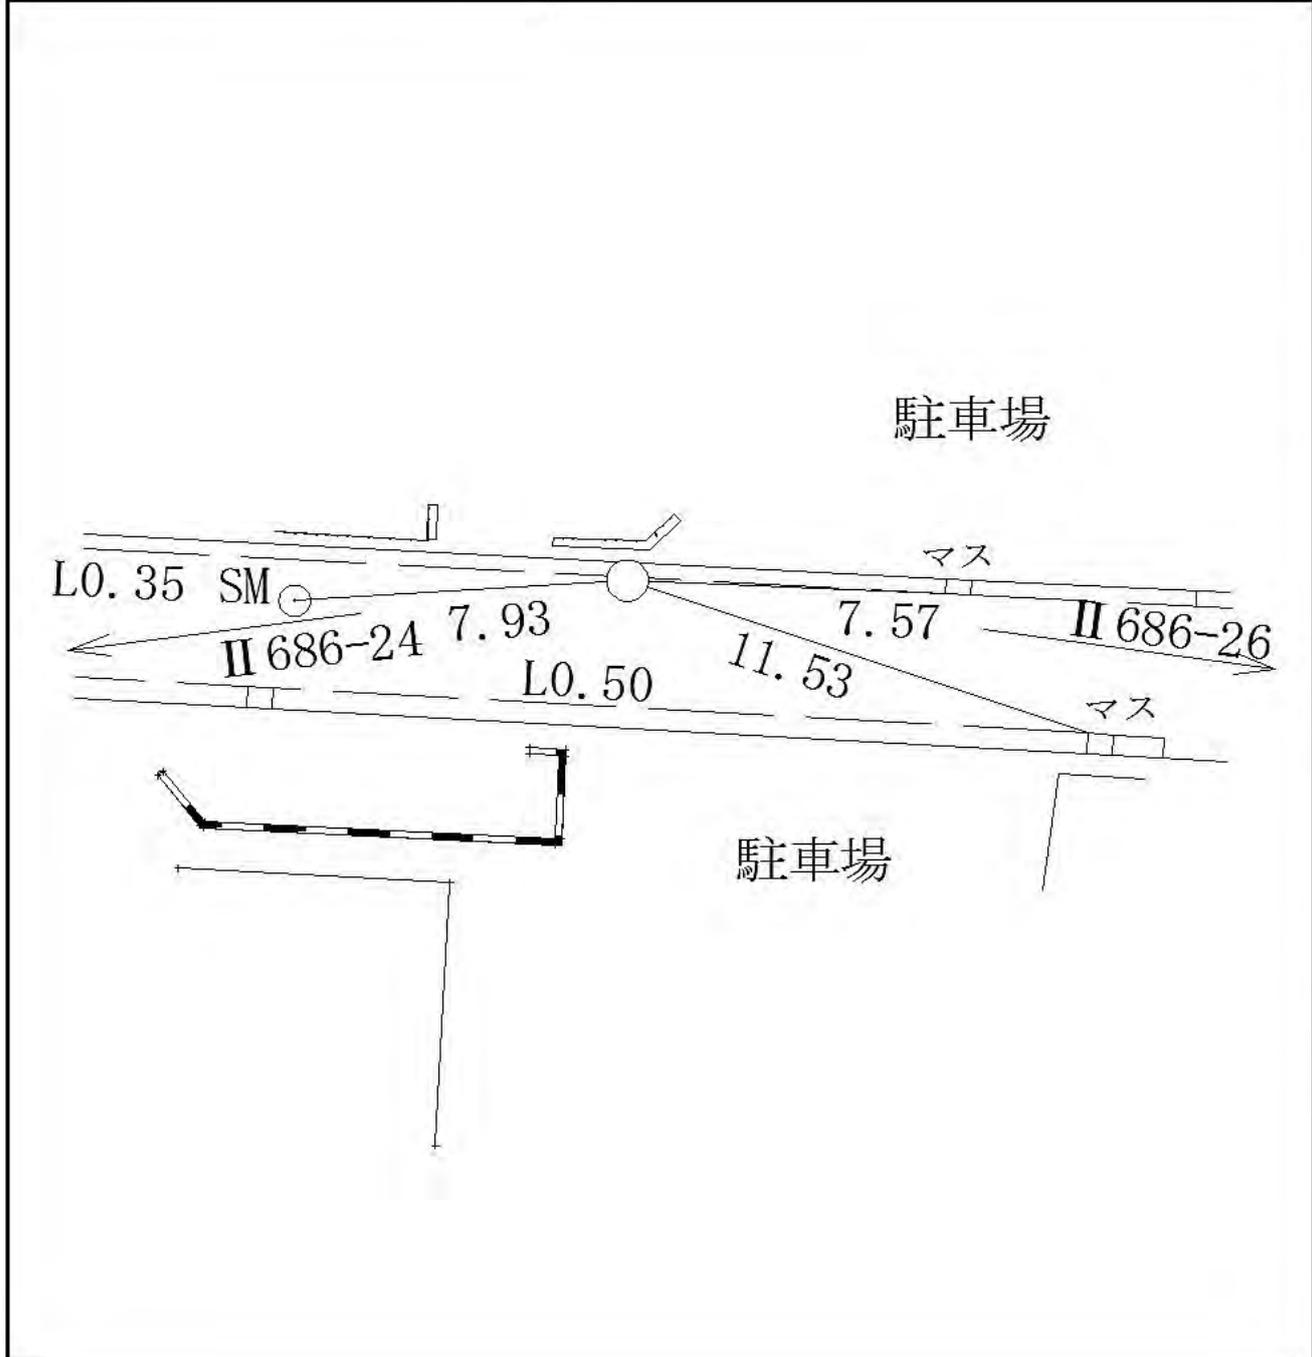

線 番 号	点 番 号	標 識 ノ 種 類	所 在 地
-------------	-------------	-----------	-------

Ⅱ 686	26	<div style="border: 1px solid black; border-radius: 50%; padding: 5px; display: inline-block;">金属標</div> ・ 鋌 ・ 木杭 キザミ
-------	----	--

要 図



戸塚区汲沢二丁目二三四番地先


線 番 号	点 番 号	標 識 ノ 種 類	所 在 地
-------------	-------------	-----------	-------

II 686	27
--------	----

金属標・鋌・木杭
キザミ

要 図

戸塚区汲沢八丁目二七五番一 地先

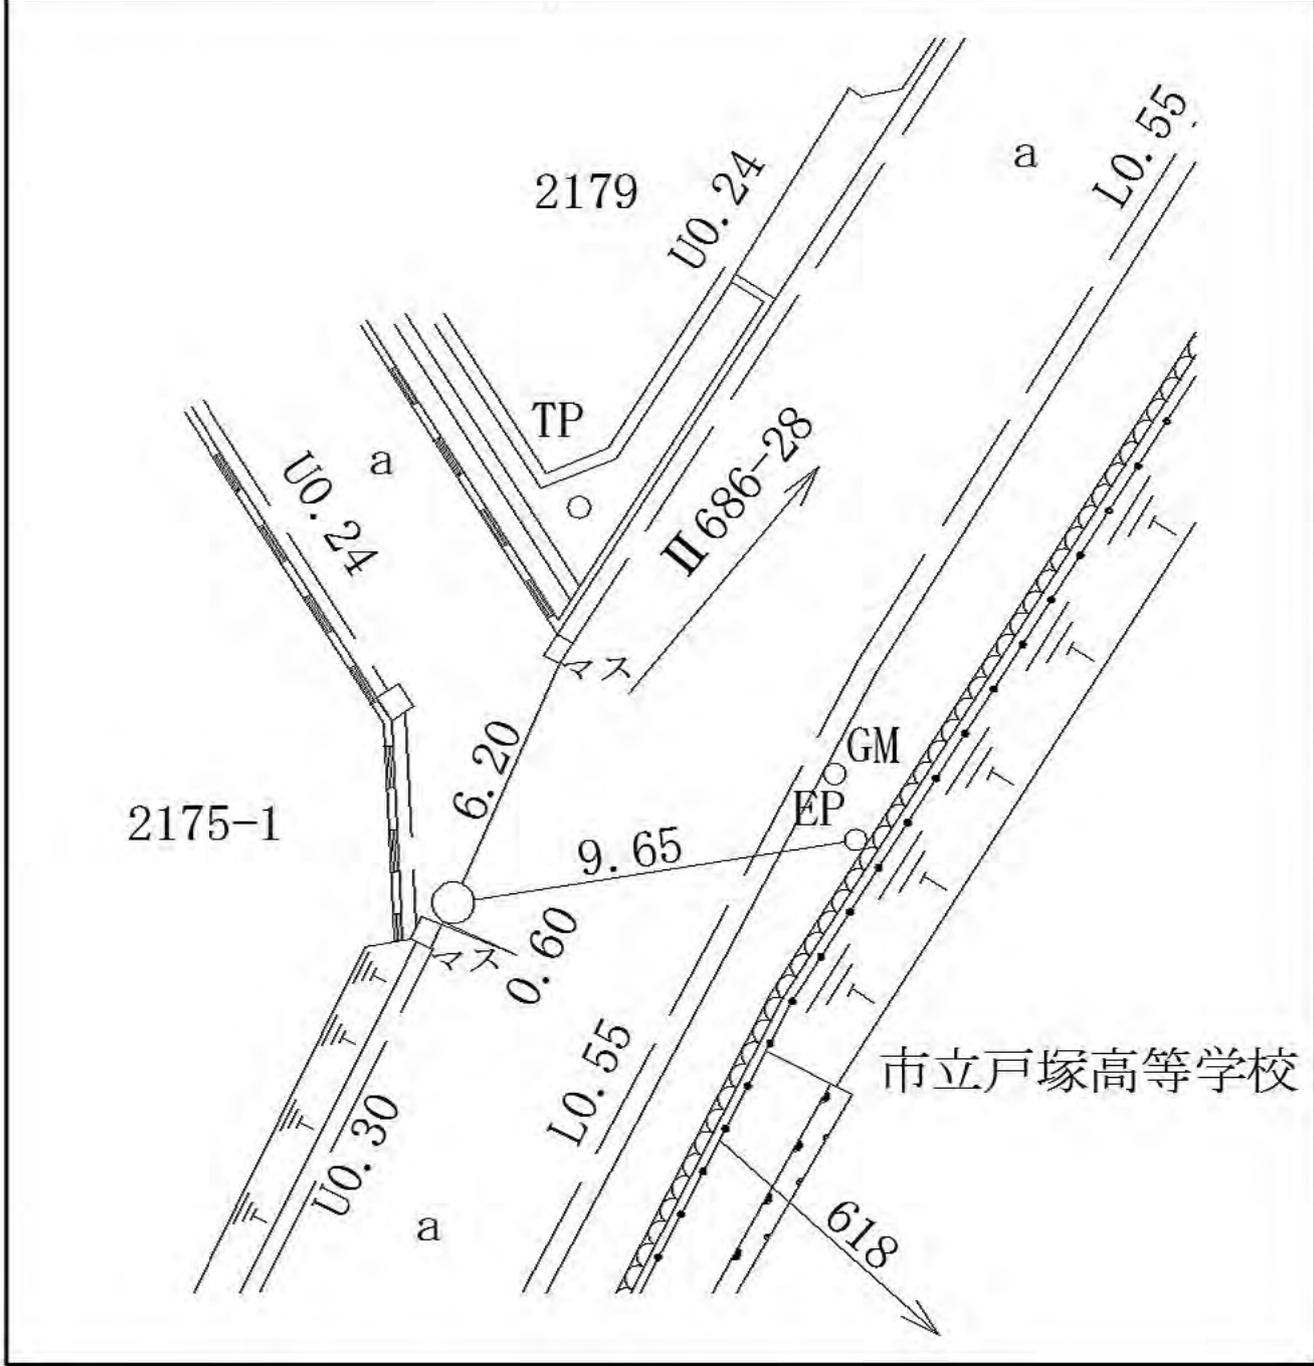


線 番 号	点 番 号	標 識 ノ 種 類	所 在 地
-------------	-------------	-----------	-------

II 686	29
--------	----

金属標・鋌・木杭
キザミ

要 図

戸塚区汲沢八丁目二九八番二地先

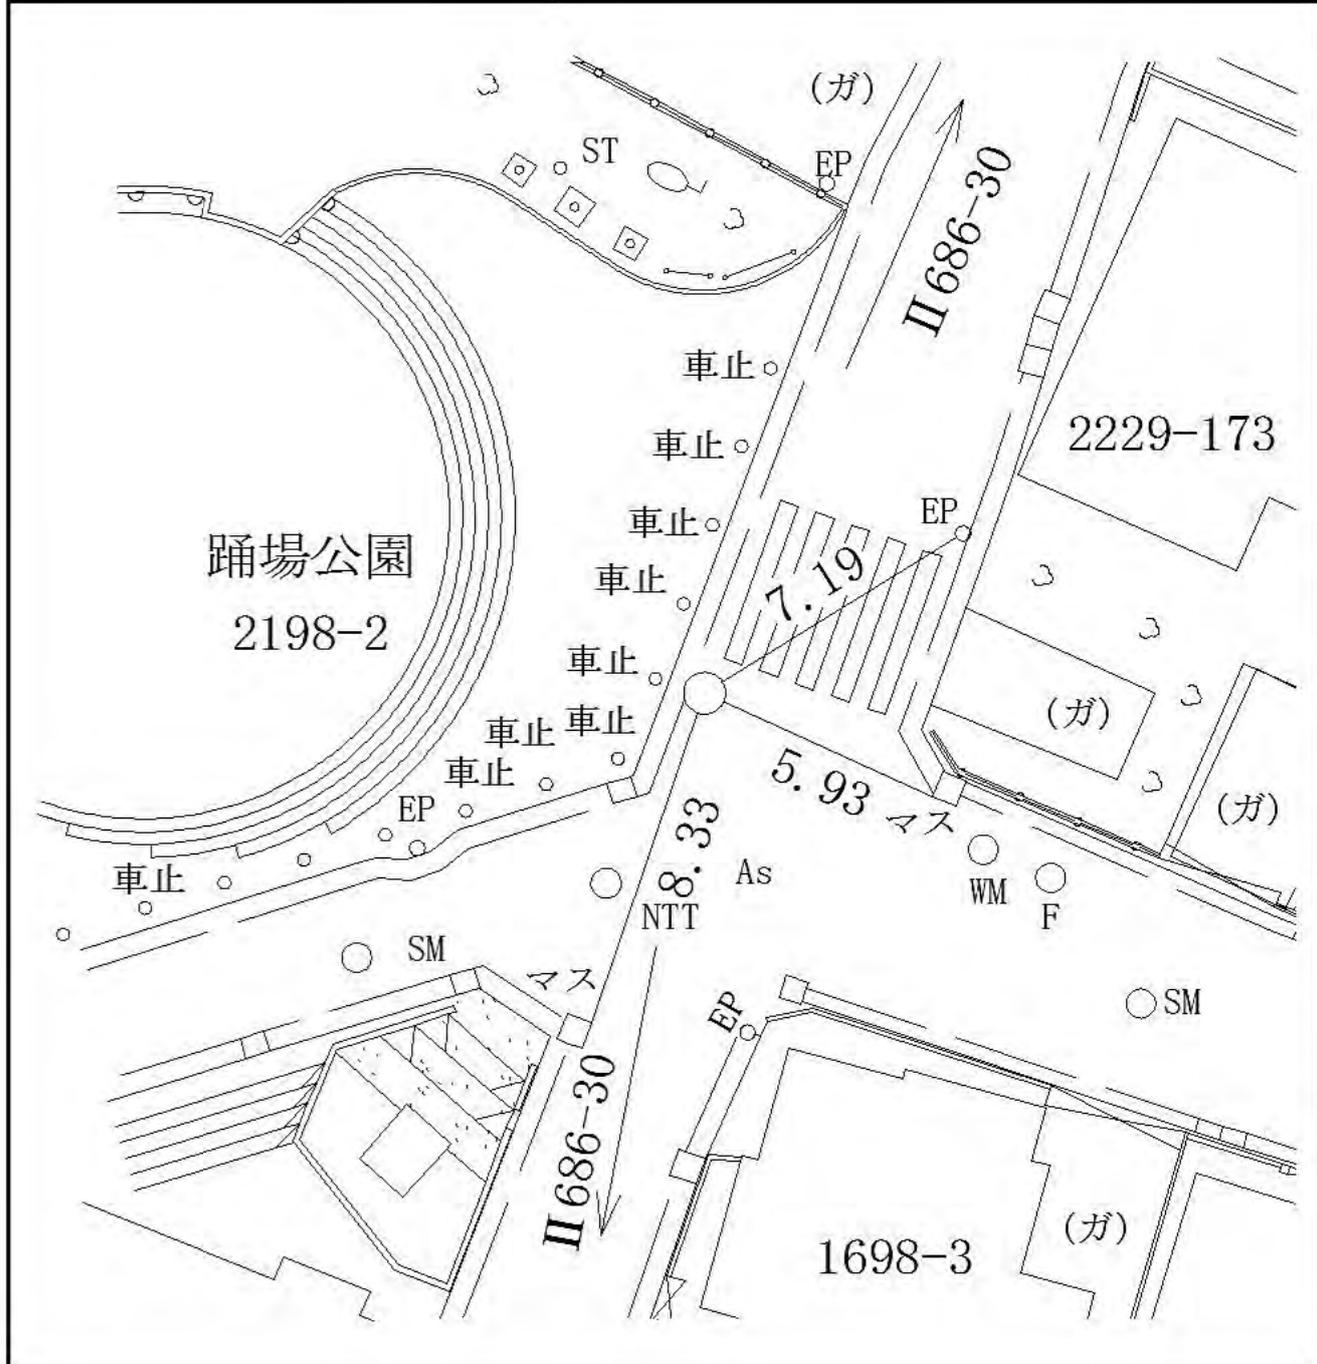


線 番 号	点 番 号	標 識 ノ 種 類	所 在 地
-------------	-------------	-----------	-------

II 686	30
--------	----

金属標 ・ 鋏 ・ 木杭
 キザミ

要 図

戸塚区汲沢八丁目二二一〇番五地先

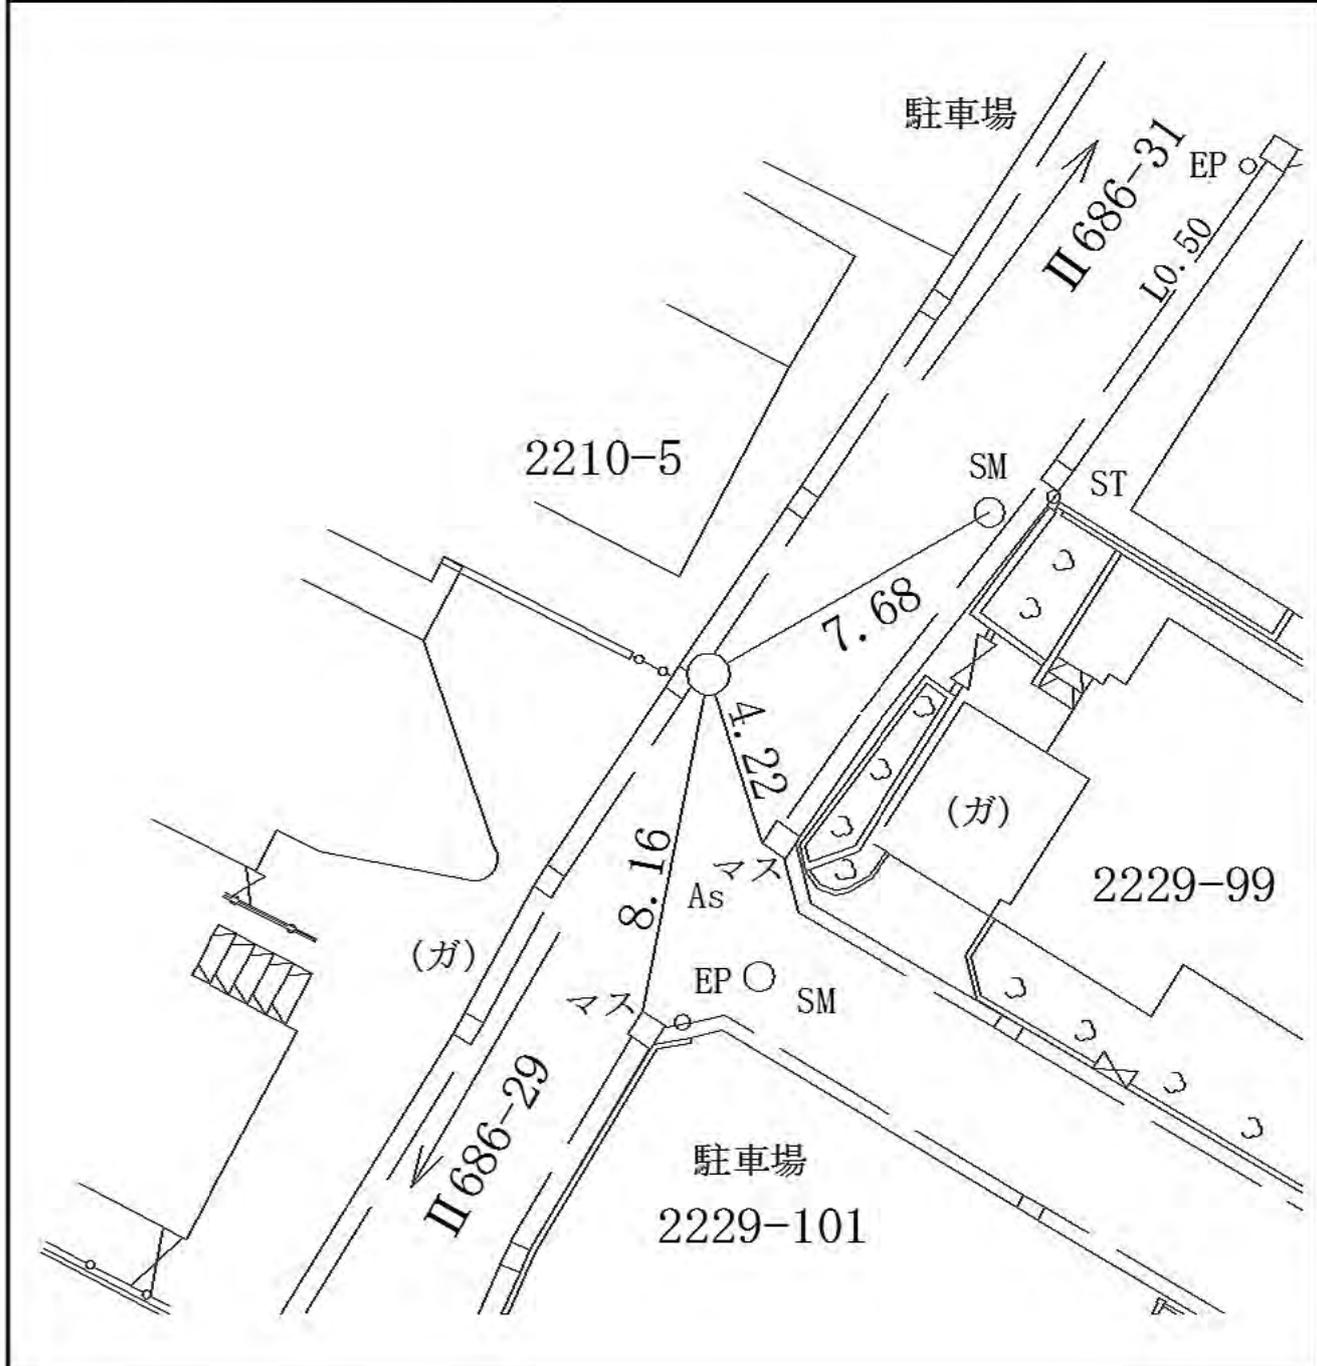

線 番 号	点 番 号	標 識 ノ 種 類	所 在 地
-------------	-------------	-----------	-------------

II 686	31	<div style="border: 1px solid black; border-radius: 50%; padding: 5px; display: inline-block;">金属標</div> ・ 鋌 ・ 木杭 キザミ
--------	----	--

要 図




戸塚区汲沢二丁目二三四番地先

線 番 号	点 番 号	標 識 ノ 種 類	所 在 地
-------------	-------------	-----------	-------

II 686	32	<div style="border: 1px solid black; border-radius: 50%; padding: 5px; display: inline-block;">金属標</div> ・ 鋌 ・ 木杭 キザミ
--------	----	--

要 図

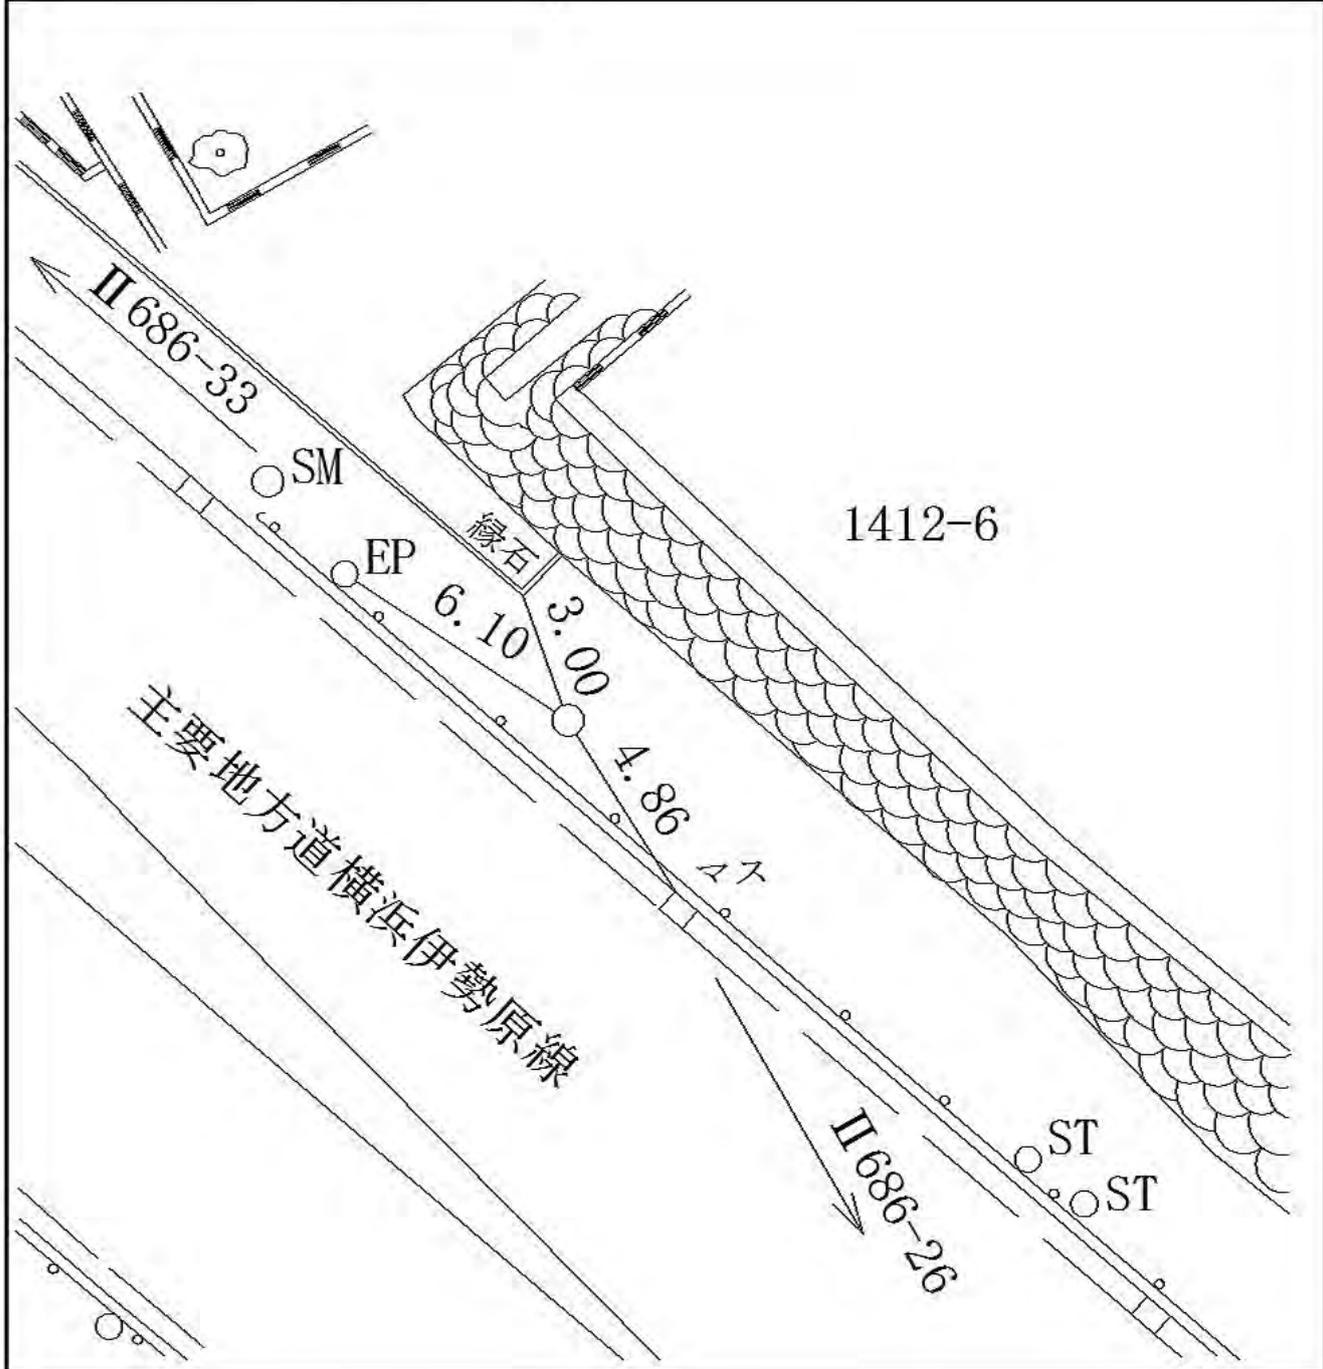


泉区中田東一丁目一四一二番六地先


線 番 号	点 番 号	標 識 ノ 種 類	所 在 地
-------------	-------------	-----------	-------

II 686	34	金属標・鋌・木杭 キザミ	泉区中田東一丁目一三九四番五地先
--------	----	-----------------	------------------

要 図	
-----	--

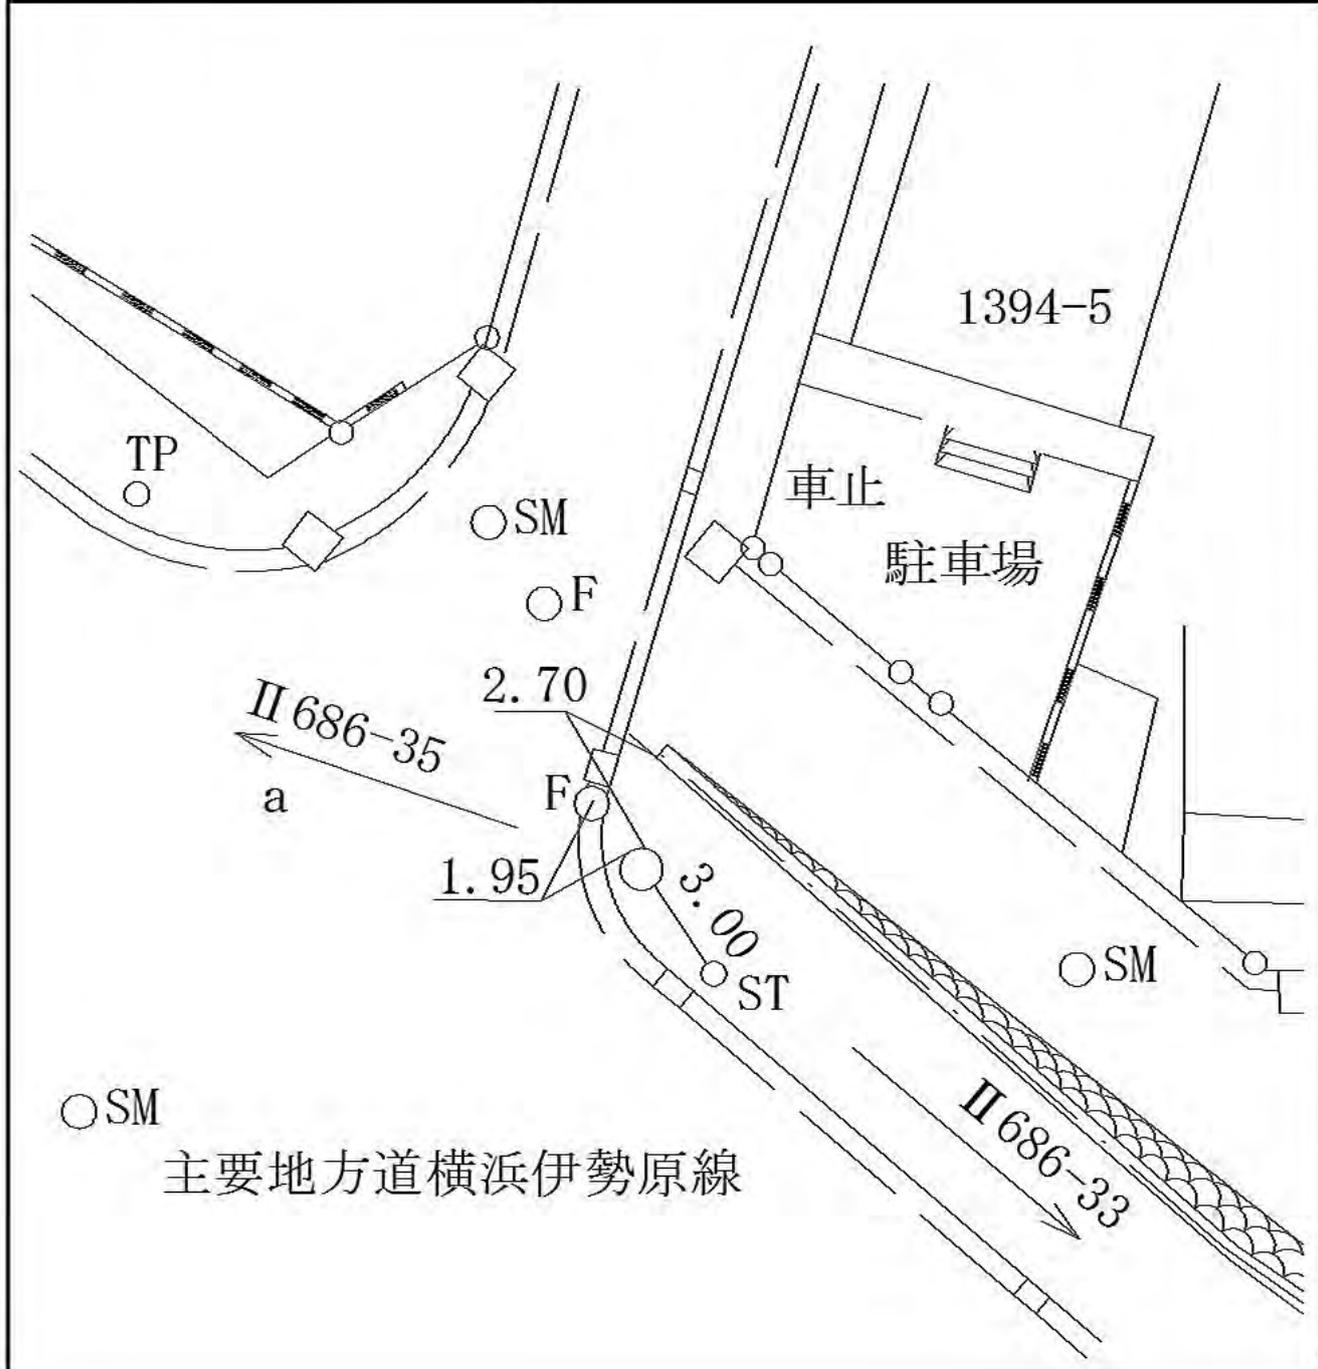


線 番 号	点 番 号	標 識 ノ 種 類	所 在 地
II 686	35	<div style="border: 1px solid black; border-radius: 50%; padding: 5px; display: inline-block;">金属標</div> ・ 鋌 ・ 木杭 キザミ	泉区中田南二丁目一五三三番一地先
要 図			

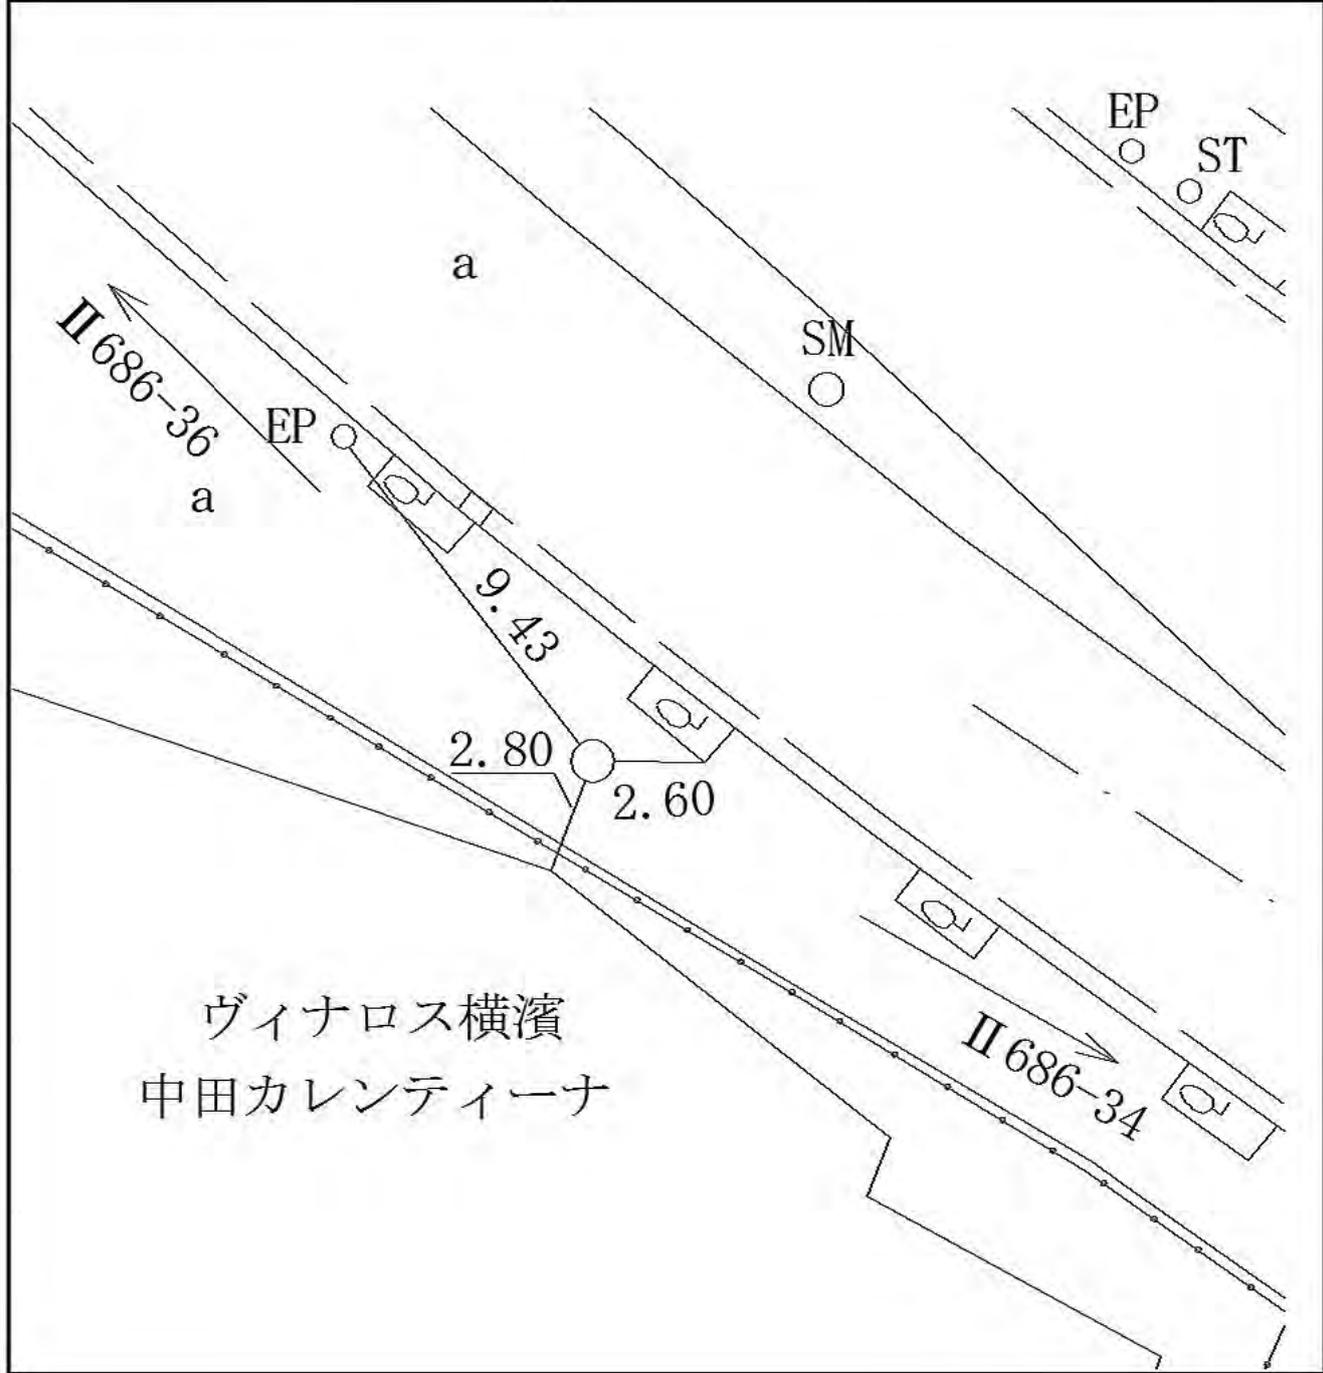

線 番 号	点 番 号	標 識 ノ 種 類	所 在 地
-------------	-------------	-----------	-------

II 686	36	<div style="border: 1px solid black; border-radius: 50%; padding: 5px; display: inline-block;">金属標</div> ・ 鋌 ・ 木杭 キザミ	泉区中田東一丁目一五四七番一 地先
--------	----	--	-------------------

要 図	
-----	--

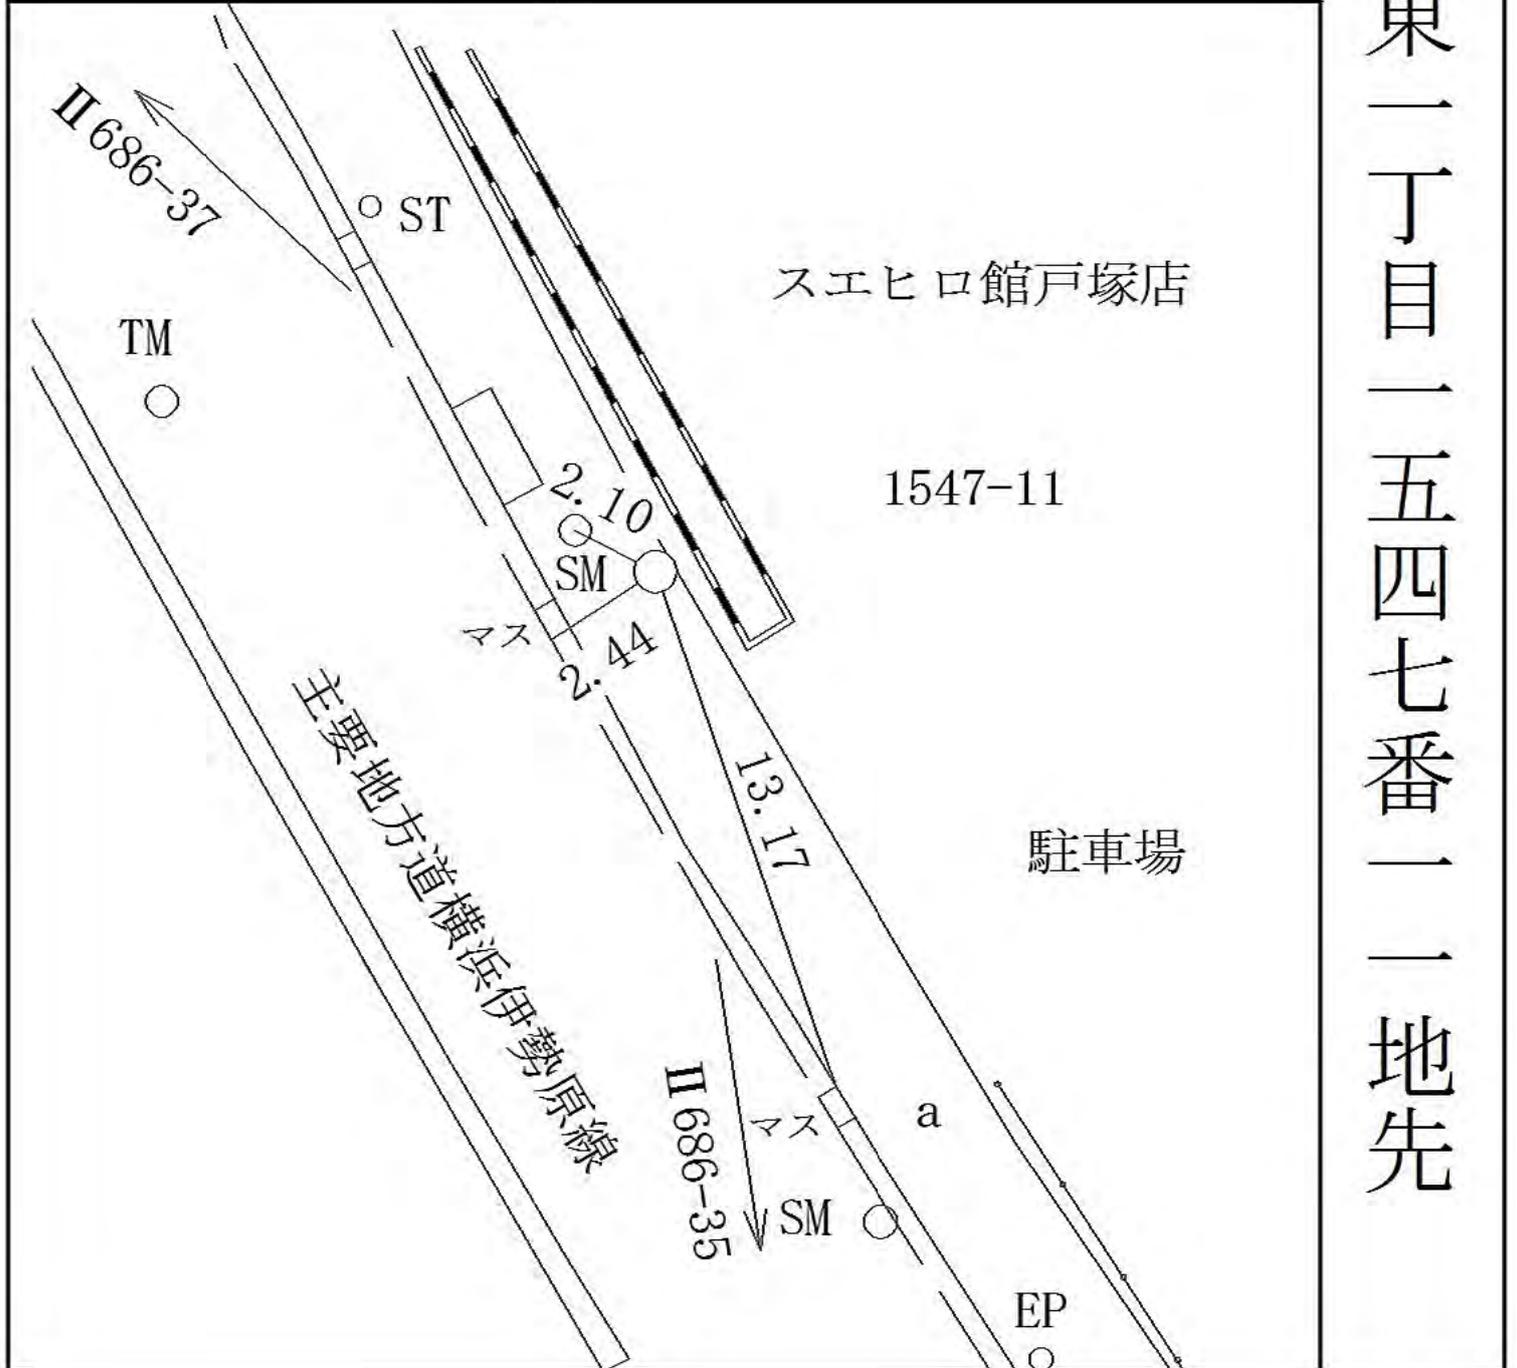

線番号	点番号	標識ノ種類	所在地
II 686	38	<div style="border: 1px solid black; border-radius: 50%; padding: 5px; display: inline-block;">金属標</div> ・鋏・木杭 キザミ	泉区中田東三丁目一六九八番地先
要 図			



線 番 号	点 番 号	標 識 ノ 種 類	所 在 地
II 686	39	<div style="border: 1px solid black; border-radius: 50%; padding: 5px; display: inline-block;">金属標</div> ・ 鋌 ・ 木杭 キザミ	泉区中田東三丁目一九一六番一地先
要 図			




線 番 号	点 番 号	標 識 ノ 種 類	所 在 地
II 687	1	<div style="border: 1px solid black; border-radius: 50%; padding: 5px; display: inline-block;">金属標</div> ・ 鋌 ・ 木杭 キザミ	戸塚区舞岡町二二六番一 地先
要 図			




線 番 号	点 番 号	標 識 ノ 種 類	所 在 地
-------------	-------------	-----------	-------

II 687	2	金属標・鋸・木杭 キザミ	戸塚区舞岡町二四七番六地先
--------	---	-----------------	---------------


要 図			
-----	--	--	--

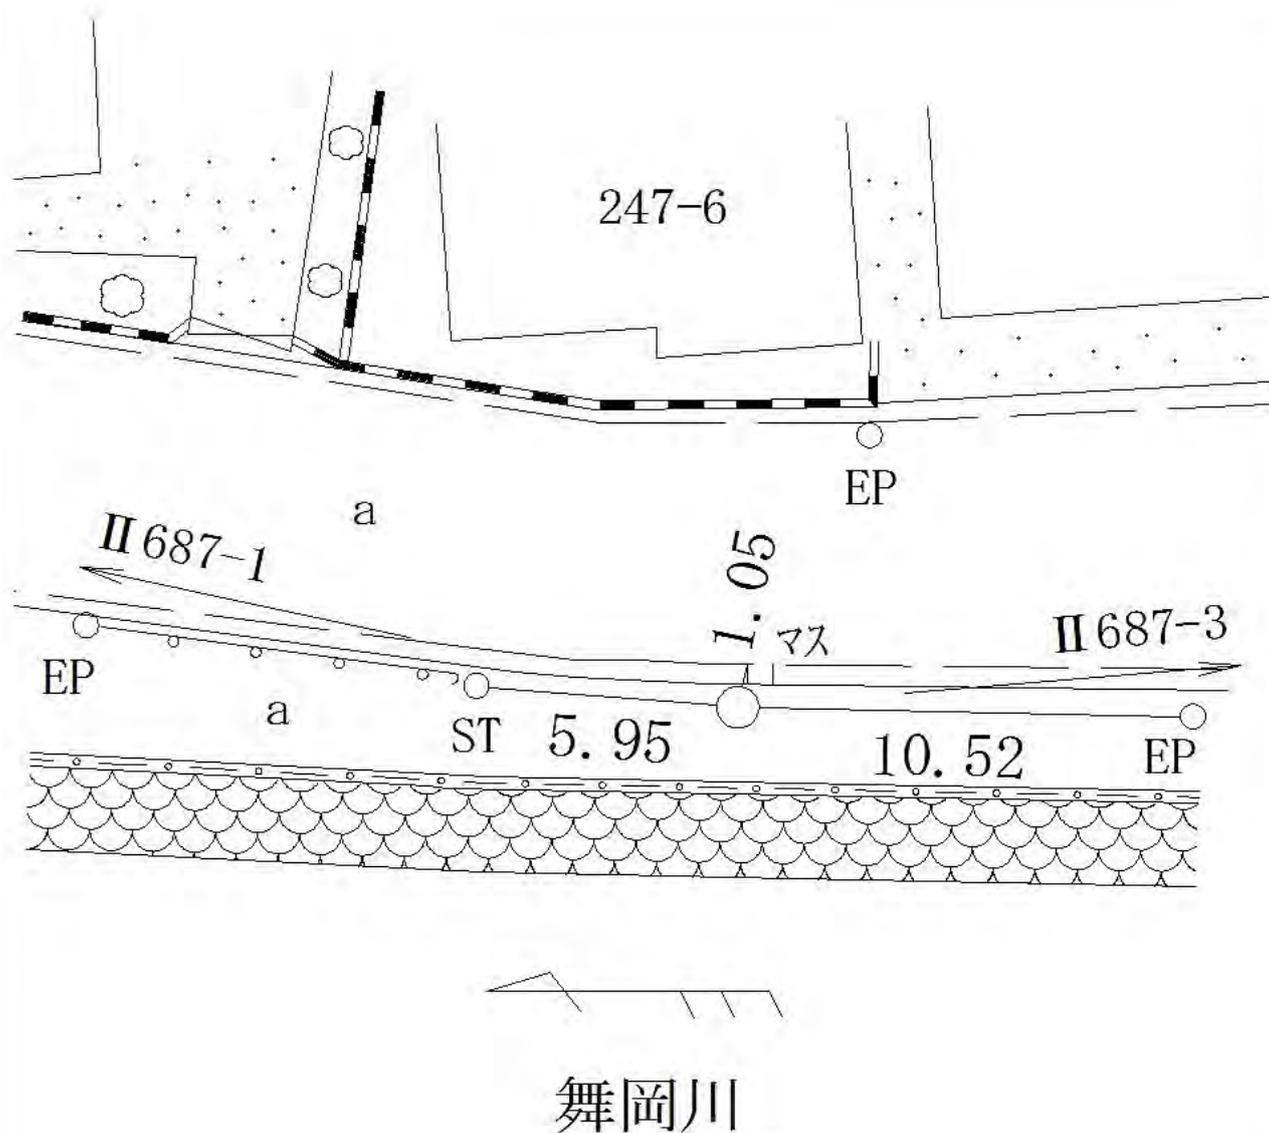


線 番 号	点 番 号	標 識 ノ 種 類	所 在 地
Ⅱ 687	3	<div style="border: 1px solid black; border-radius: 50%; padding: 5px; display: inline-block;">金属標</div> ・ 鋌 ・ 木杭 キザミ	戸塚区舞岡町三六五四番二地先
要 図			

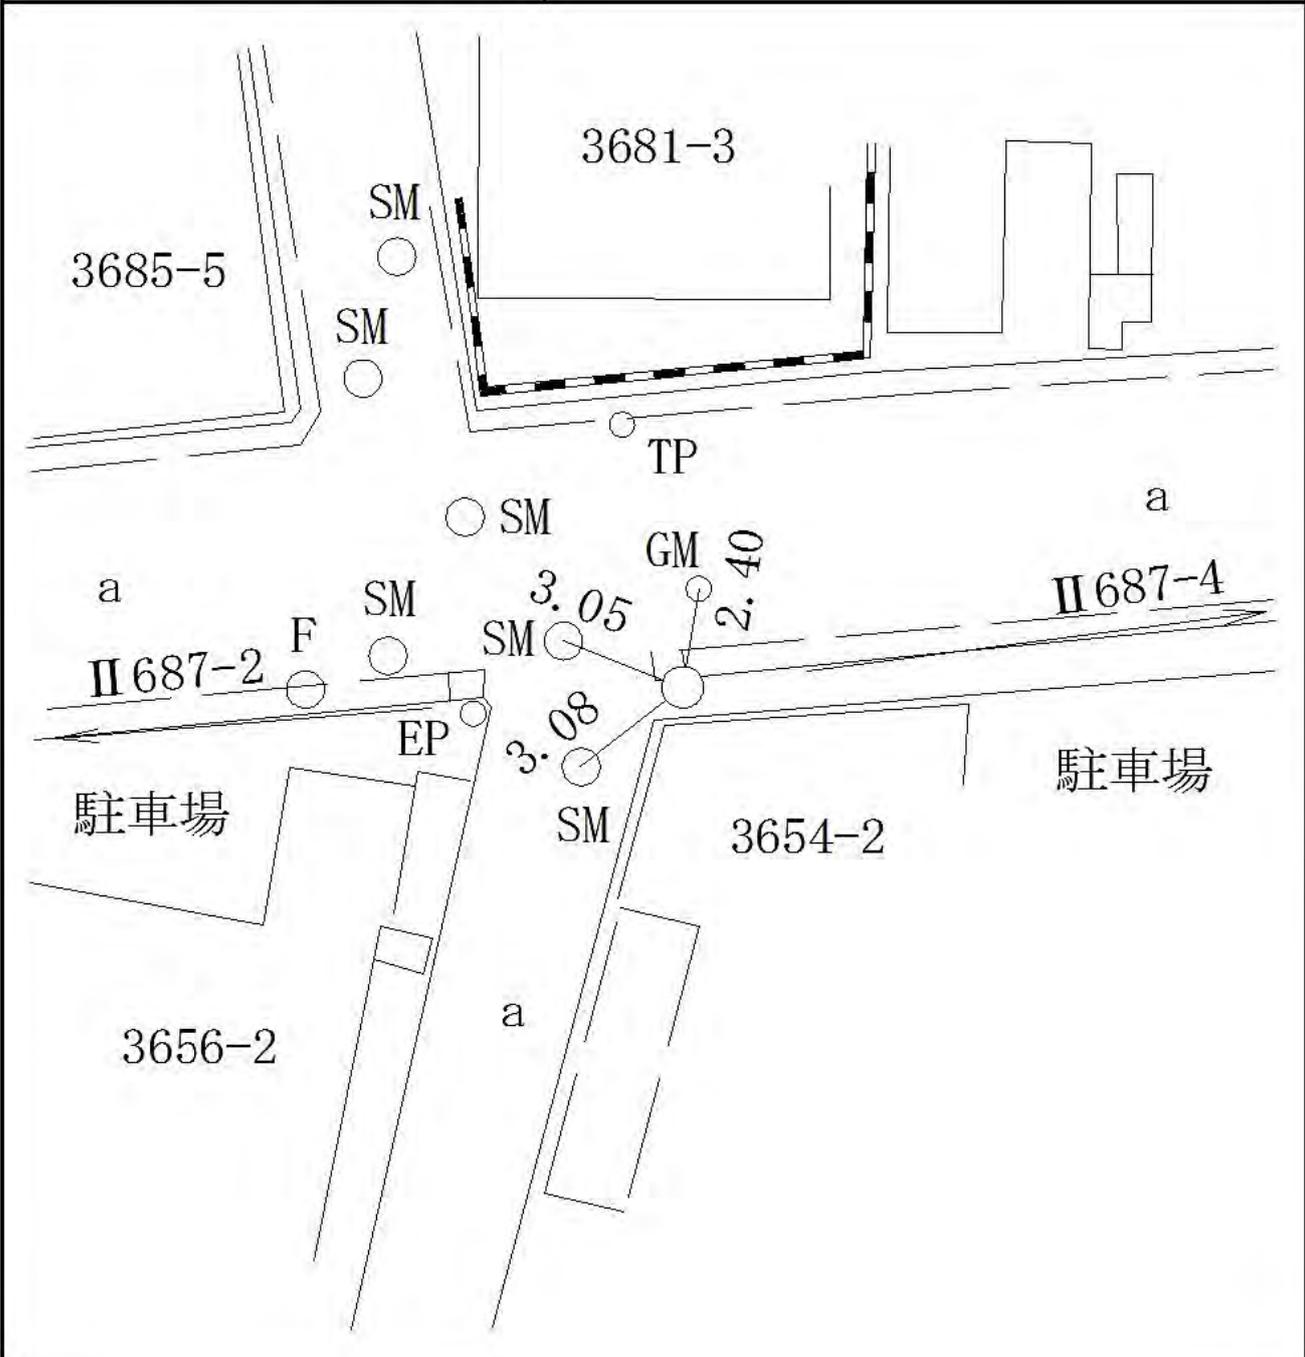


線 番 号	点 番 号	標 識 ノ 種 類	所 在 地
II 687	4	金属標・鋸・木杭 キザミ	戸塚区舞岡町三六四三番地先
要 図			

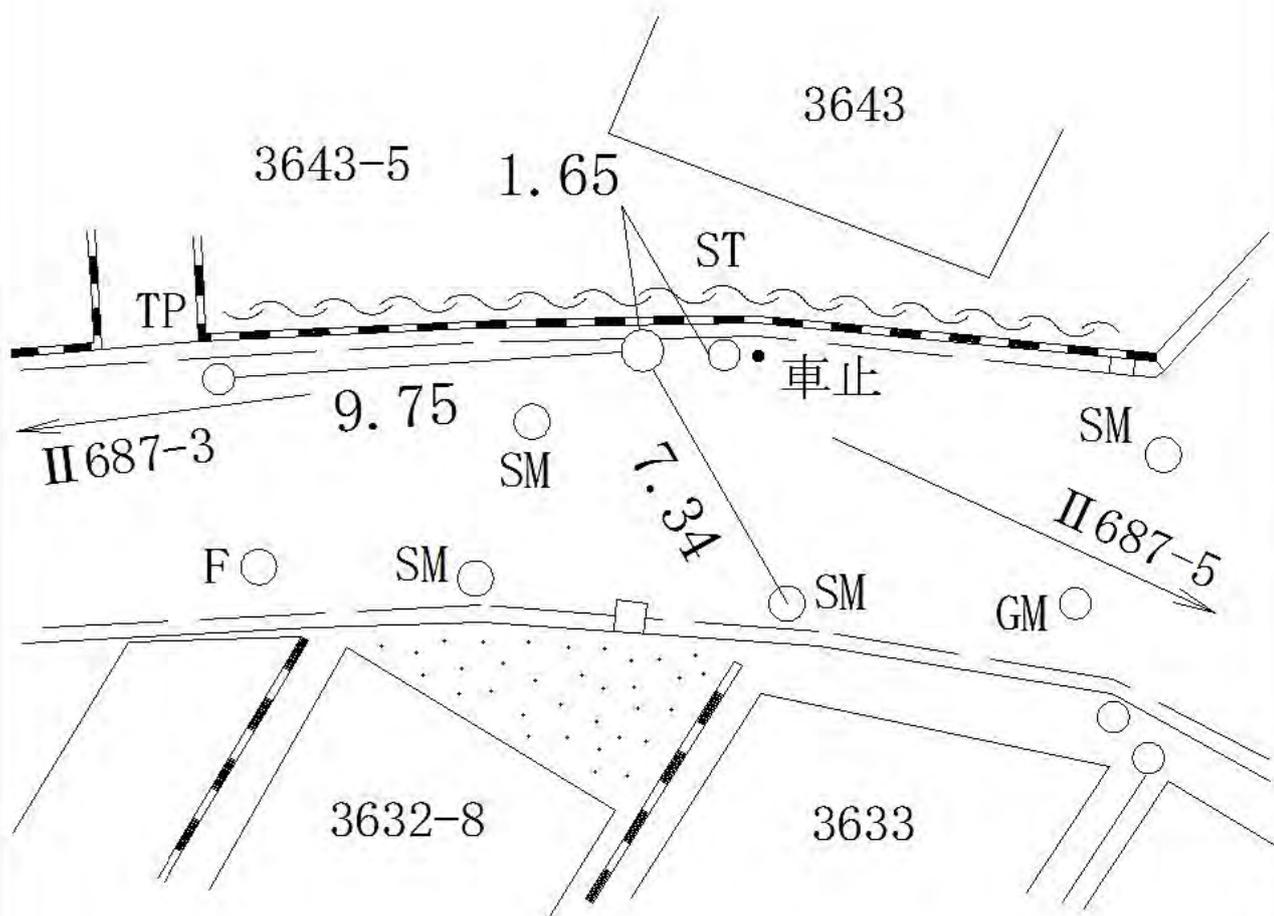

線 番 号	点 番 号	標 識 ノ 種 類	所 在 地
II 687	5	<div style="border: 1px solid black; border-radius: 50%; padding: 5px; display: inline-block;">金属標</div> ・ 鋸 ・ 木杭 キザミ	戸塚区舞岡町三六一七番地先
要 図			

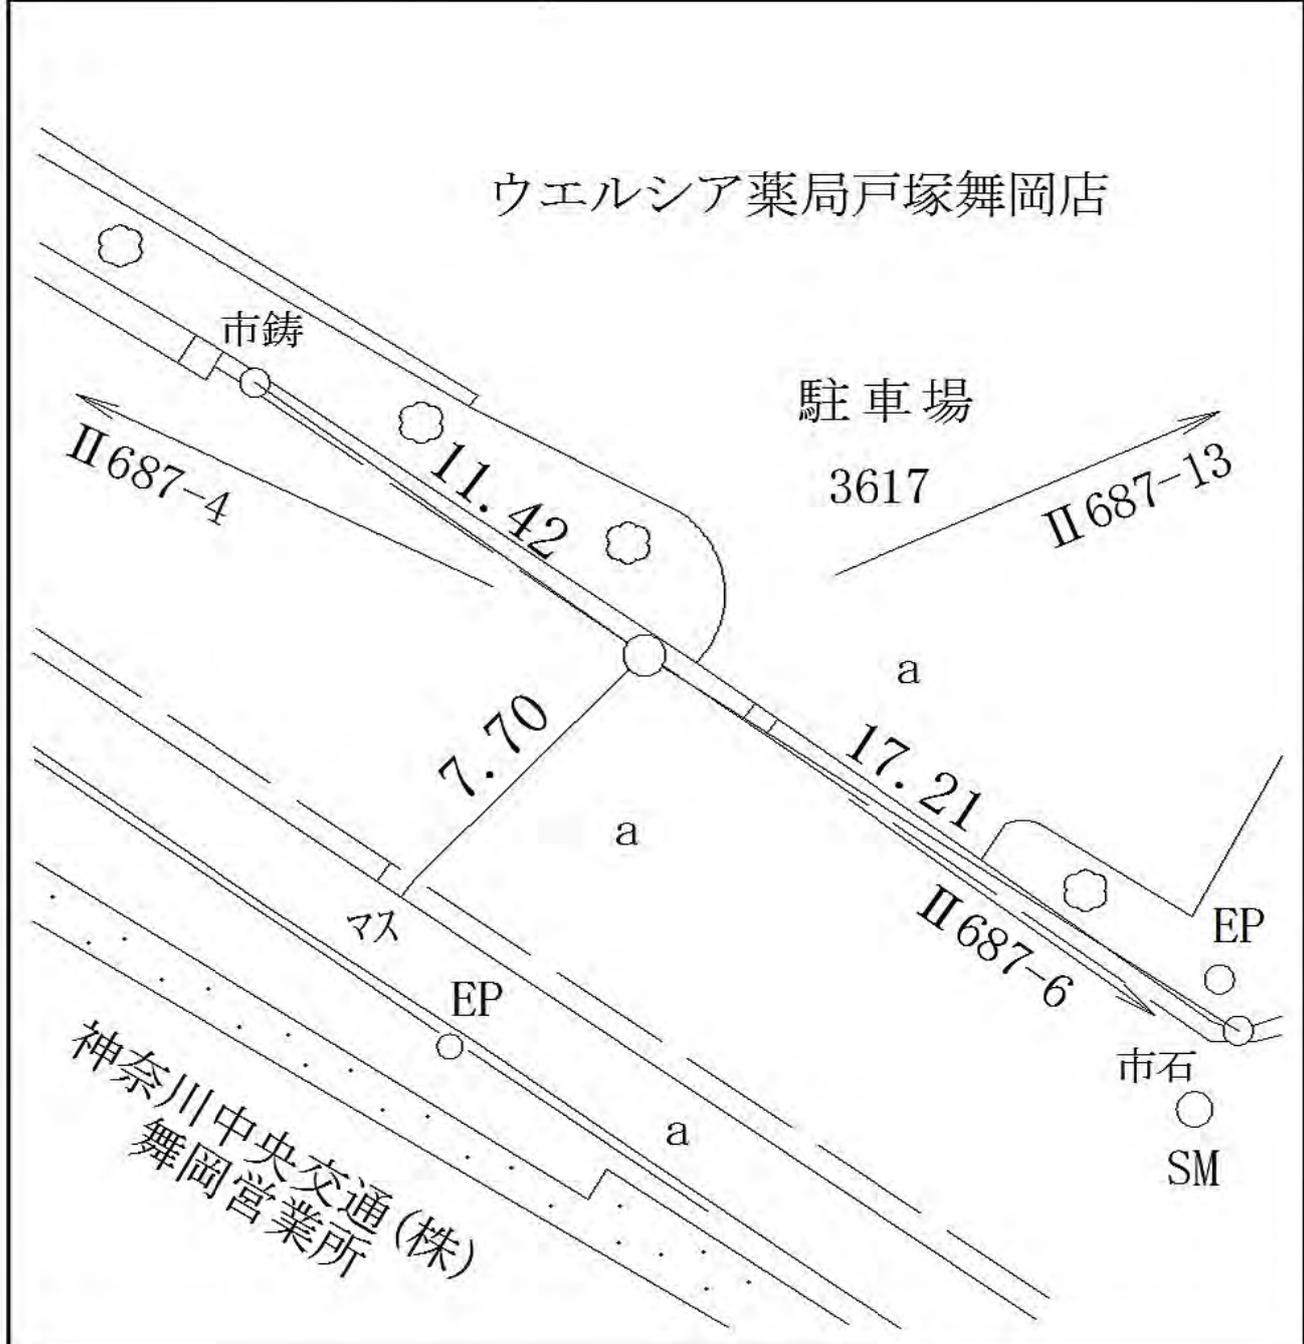


線 番 号	点 番 号	標 識 ノ 種 類	所 在 地
II 687	6	<div style="border: 1px solid black; border-radius: 50%; padding: 5px; display: inline-block;">金属標</div> ・ 鋌 ・ 木杭 キザミ	戸塚区舞岡町三五四四番二地先
要 図			

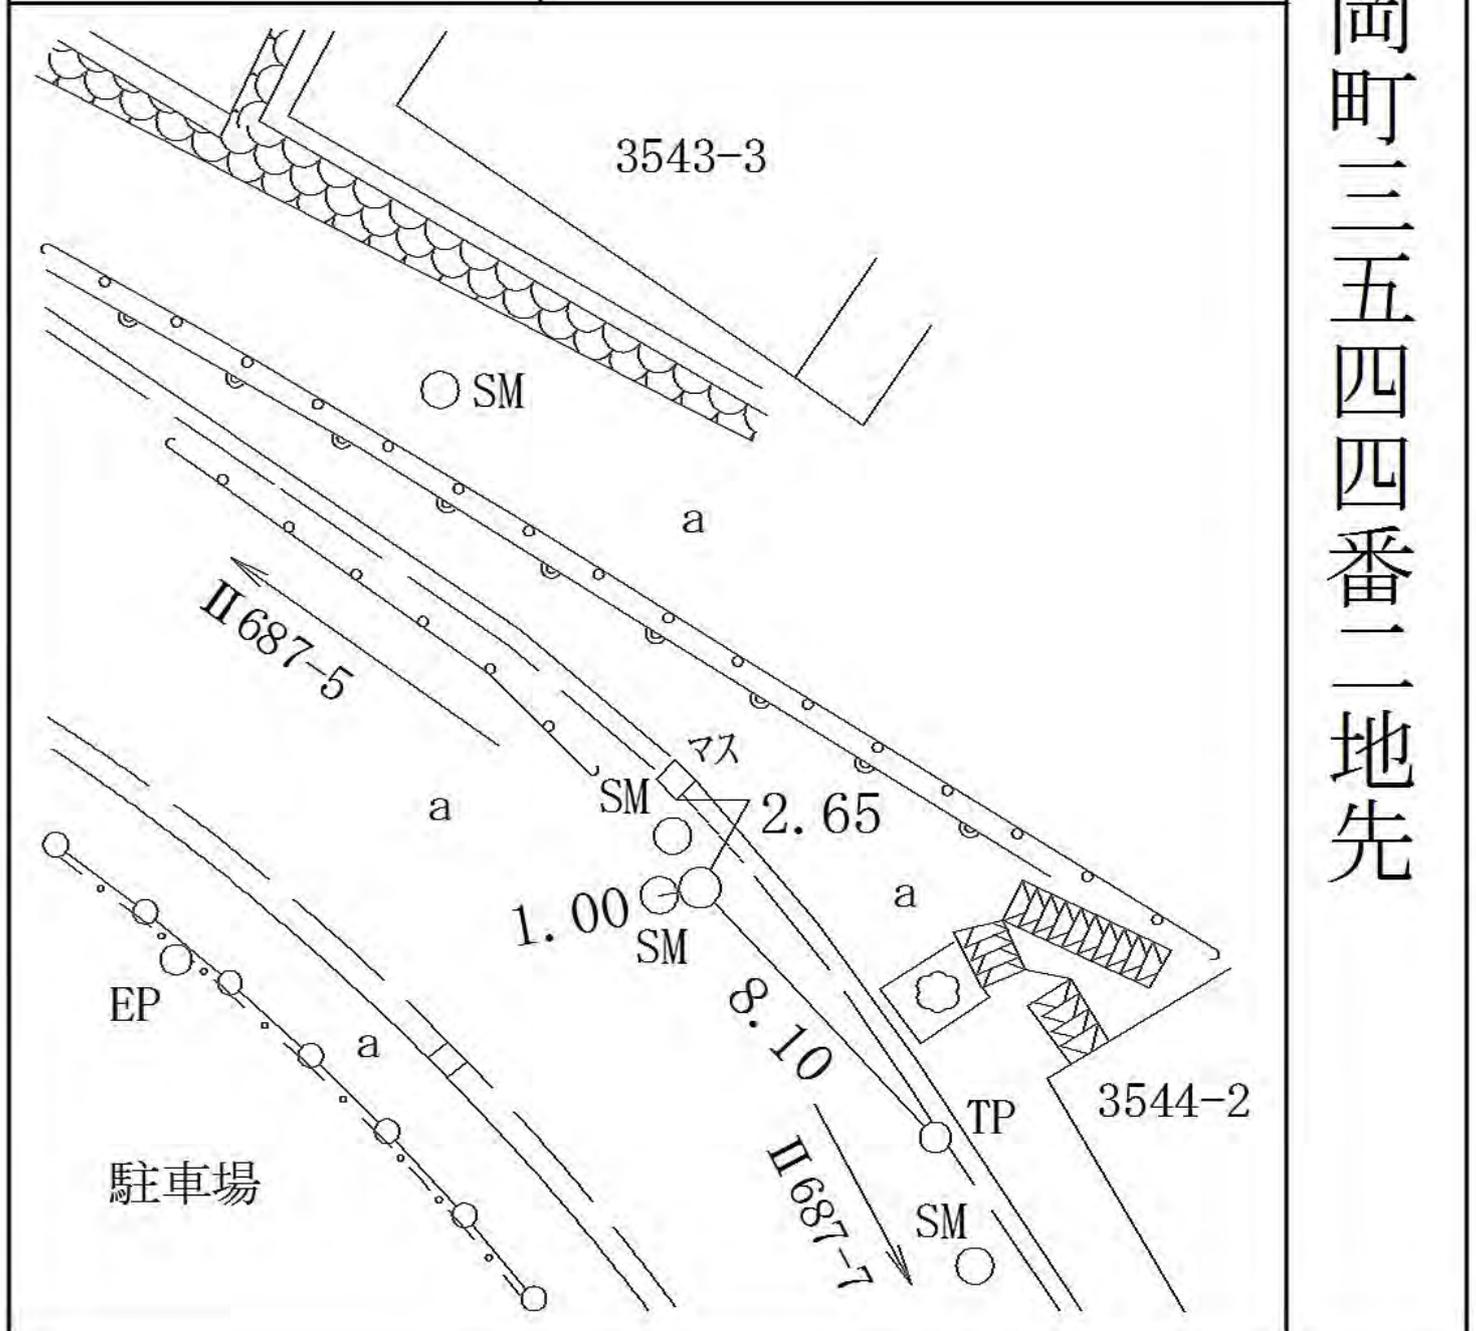

線 番 号	点 番 号	標 識 ノ 種 類	所 在 地
-------------	-------------	-----------	-------

II 687	8	金属標・鋳・木杭 キザミ	戸塚区舞岡町三三七六番二地先
--------	---	-----------------	----------------


要 図	
-----	--

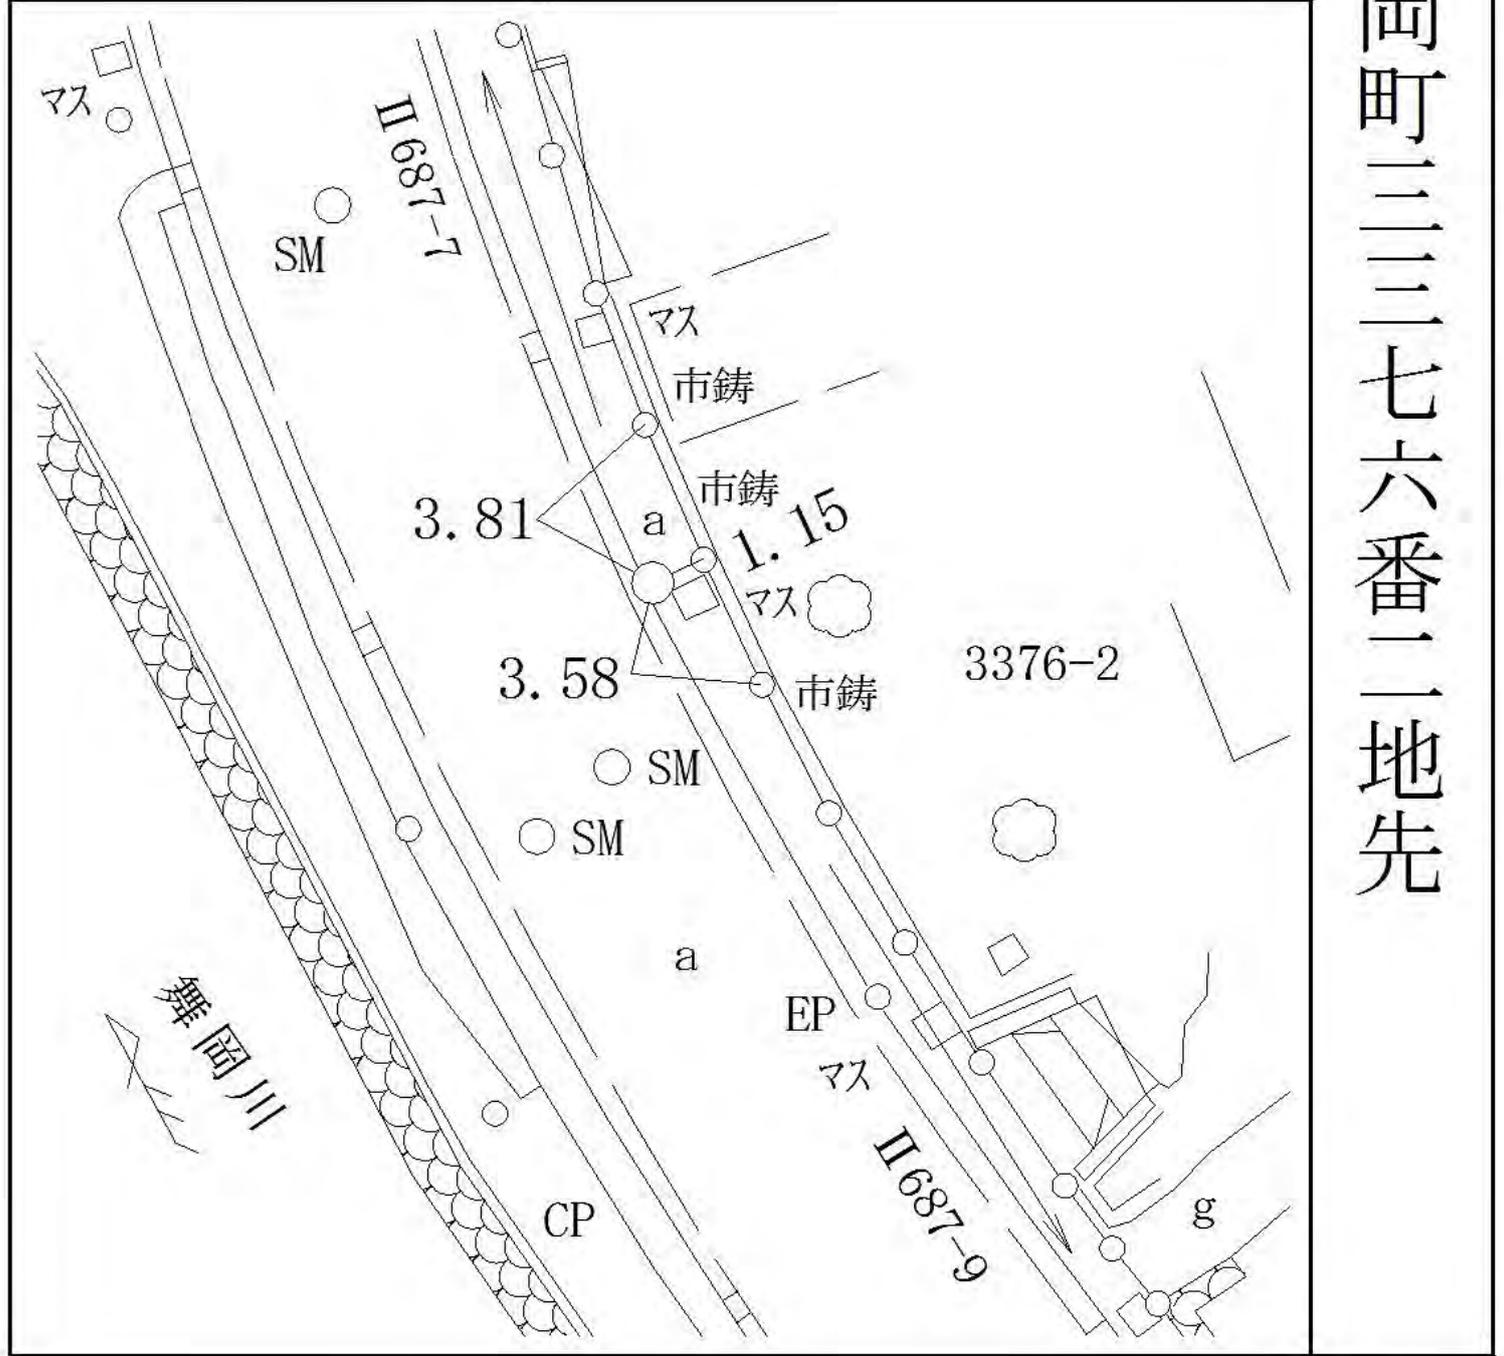

線 番 号	点 番 号	標 識 ノ 種 類	所 在 地
-------------	-------------	-----------	-------

II 687	9	<div style="border: 1px solid black; border-radius: 50%; padding: 5px; display: inline-block;">金属標</div> ・ 鋌 ・ 木杭 キザミ	戸塚区舞岡町三二三三番三地先
--------	---	--	----------------

要 図

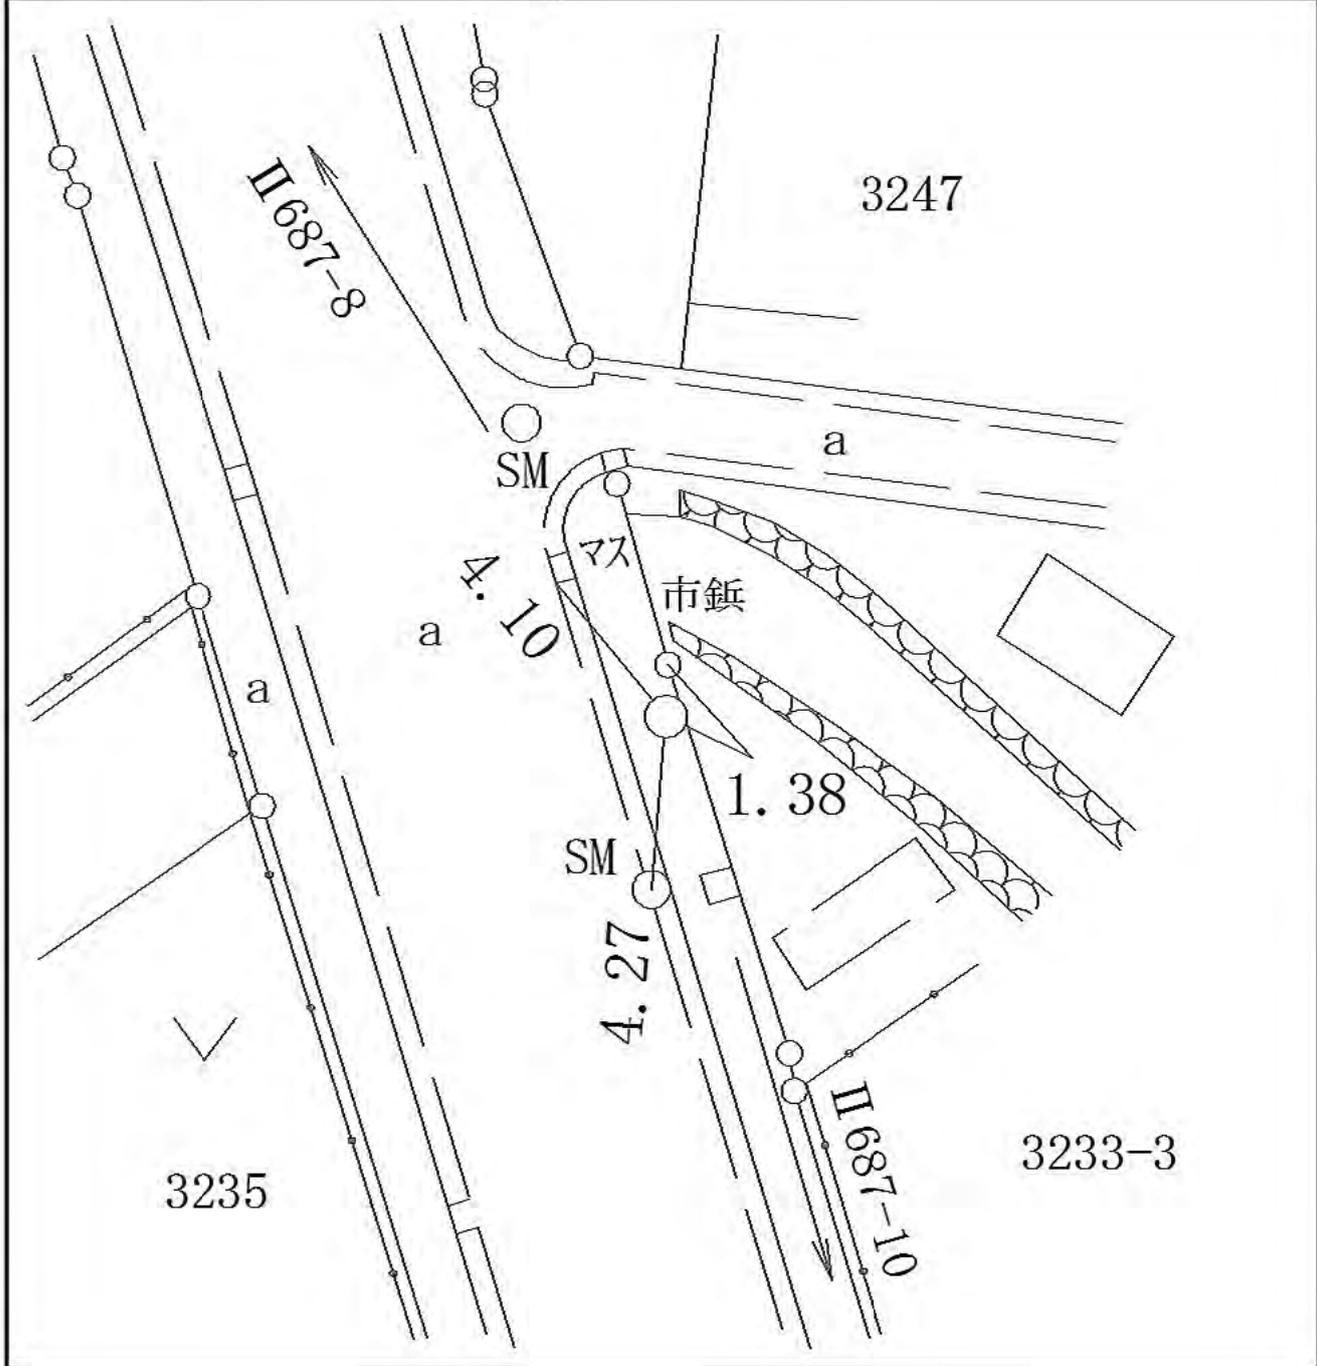

線 番 号	点 番 号	標 識 ノ 種 類	所 在 地
-------------	-------------	-----------	-------------

II 687	12	<div style="border: 1px solid black; border-radius: 50%; padding: 5px; display: inline-block;">金属標</div> ・ 鋳 ・ 木杭 キザミ
--------	----	--

要 図	
-----	--

戸塚区舞岡町三〇八六番一地先



線 番 号	点 番 号	標 識 ノ 種 類	所 在 地
-------------	-------------	-----------	-------


II 687	13	<div style="border: 1px solid black; border-radius: 50%; padding: 5px; display: inline-block;">金属標</div> ・ 鋌 ・ 木杭 キザミ
--------	----	--

要 図	
-----	--

戸塚区舞岡町三五五九番三地先




線 番 号	点 番 号	標 識 ノ 種 類	所 在 地
II 687	14	<div style="border: 1px solid black; border-radius: 50%; padding: 5px; display: inline-block;">金属標</div> ・ 鋌 ・ 木杭 キザミ	港南区日限山一丁目二四四番一四地先
要 図			

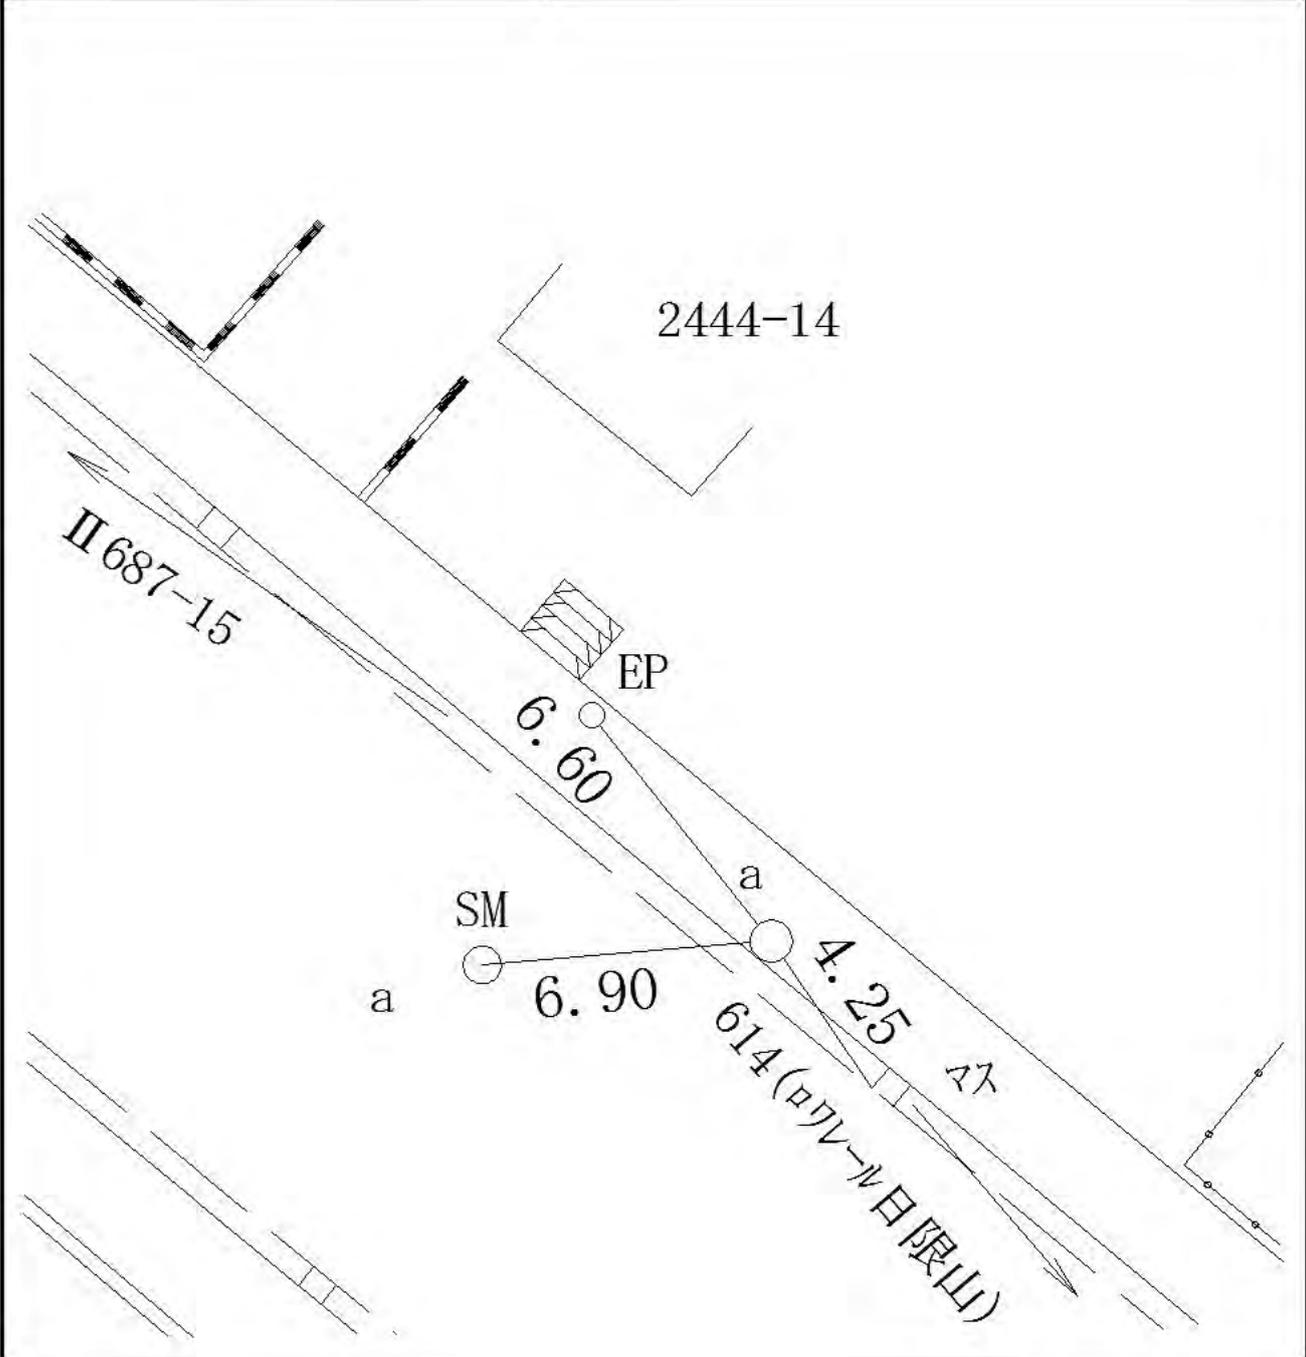

線 番 号	点 番 号	標 識 ノ 種 類	所 在 地
-------------	-------------	-----------	-------

II 687	15	<div style="border: 1px solid black; border-radius: 50%; padding: 5px; display: inline-block;">金属標</div> ・ 鋌 ・ 木杭 キザミ
--------	----	--

要 図

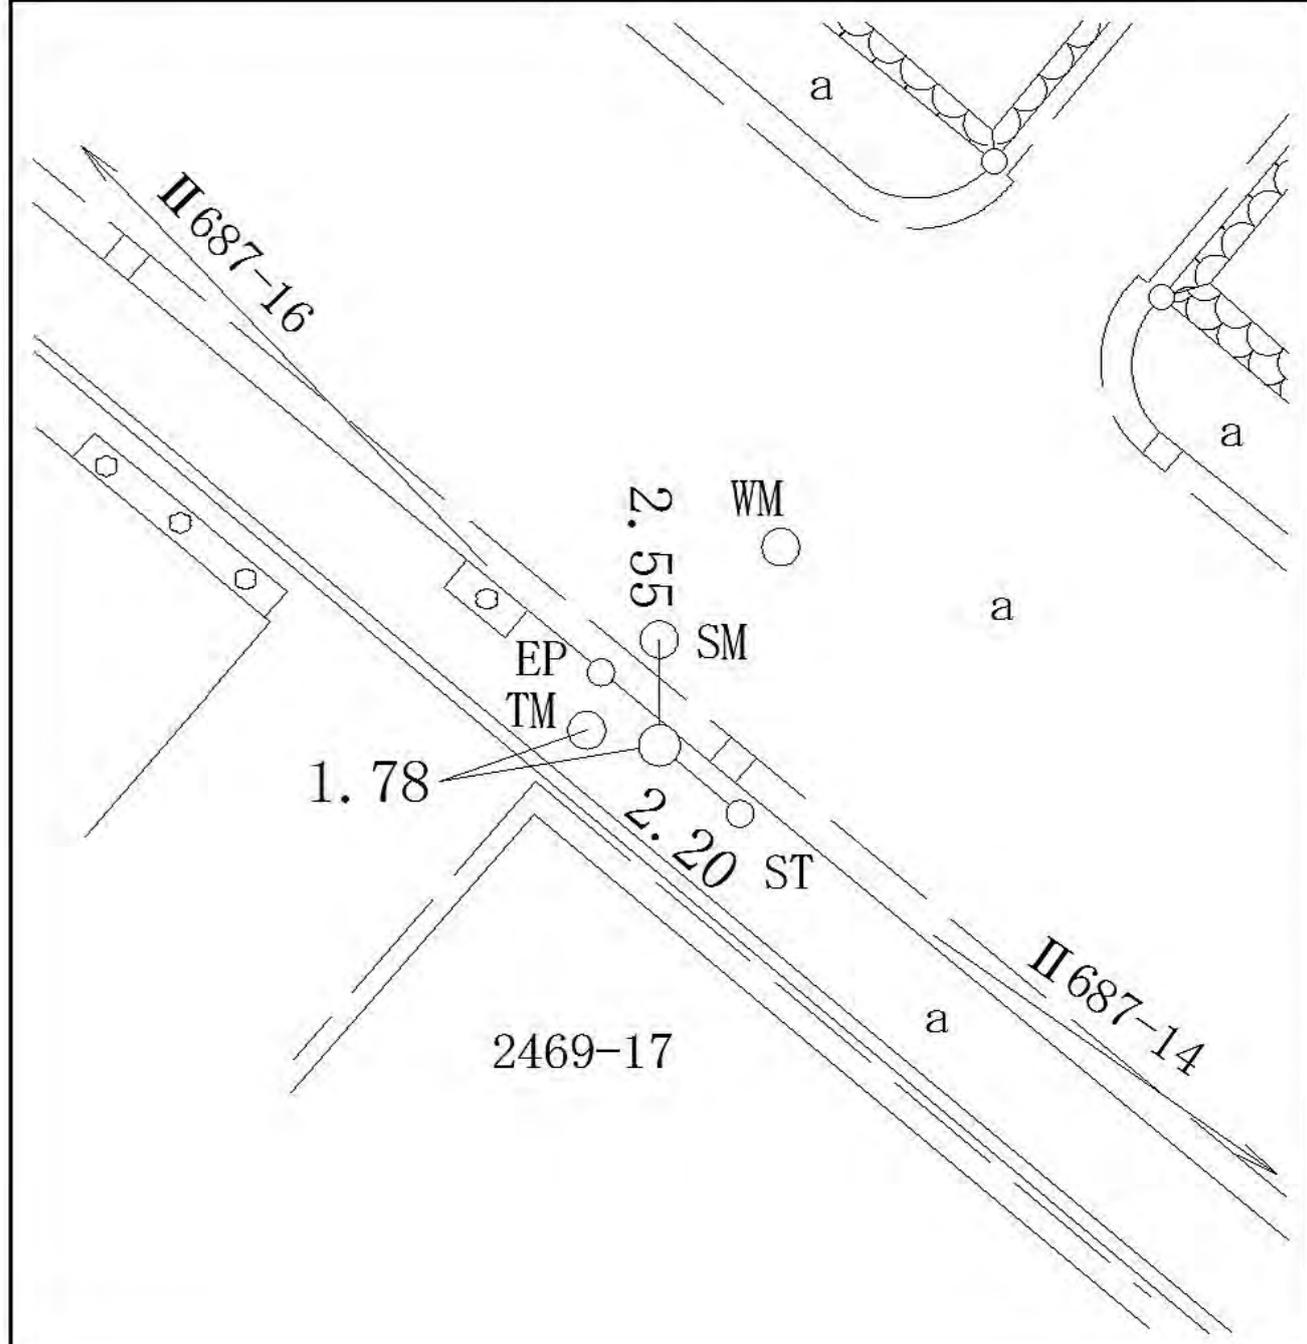

港南区日限山一丁目二四六九番一七地先

線 番 号	点 番 号	標 識 ノ 種 類	所 在 地
-------------	-------------	-----------	-------

Ⅱ 687	16	金属標・鋸・木杭	港南区日限山一丁目二四五九番地先
-------	----	----------	------------------


要 図	キザミ
-----	-----



線 番 号	点 番 号	標 識 ノ 種 類	所 在 地
-------------	-------------	-----------	-------------

II 687	17	<div style="border: 1px solid black; border-radius: 50%; padding: 5px; display: inline-block;">金属標</div> ・ 鋳 ・ 木杭 キザミ	戸塚区舞岡町二〇六二番一 地先
--------	----	--	-----------------


要 図

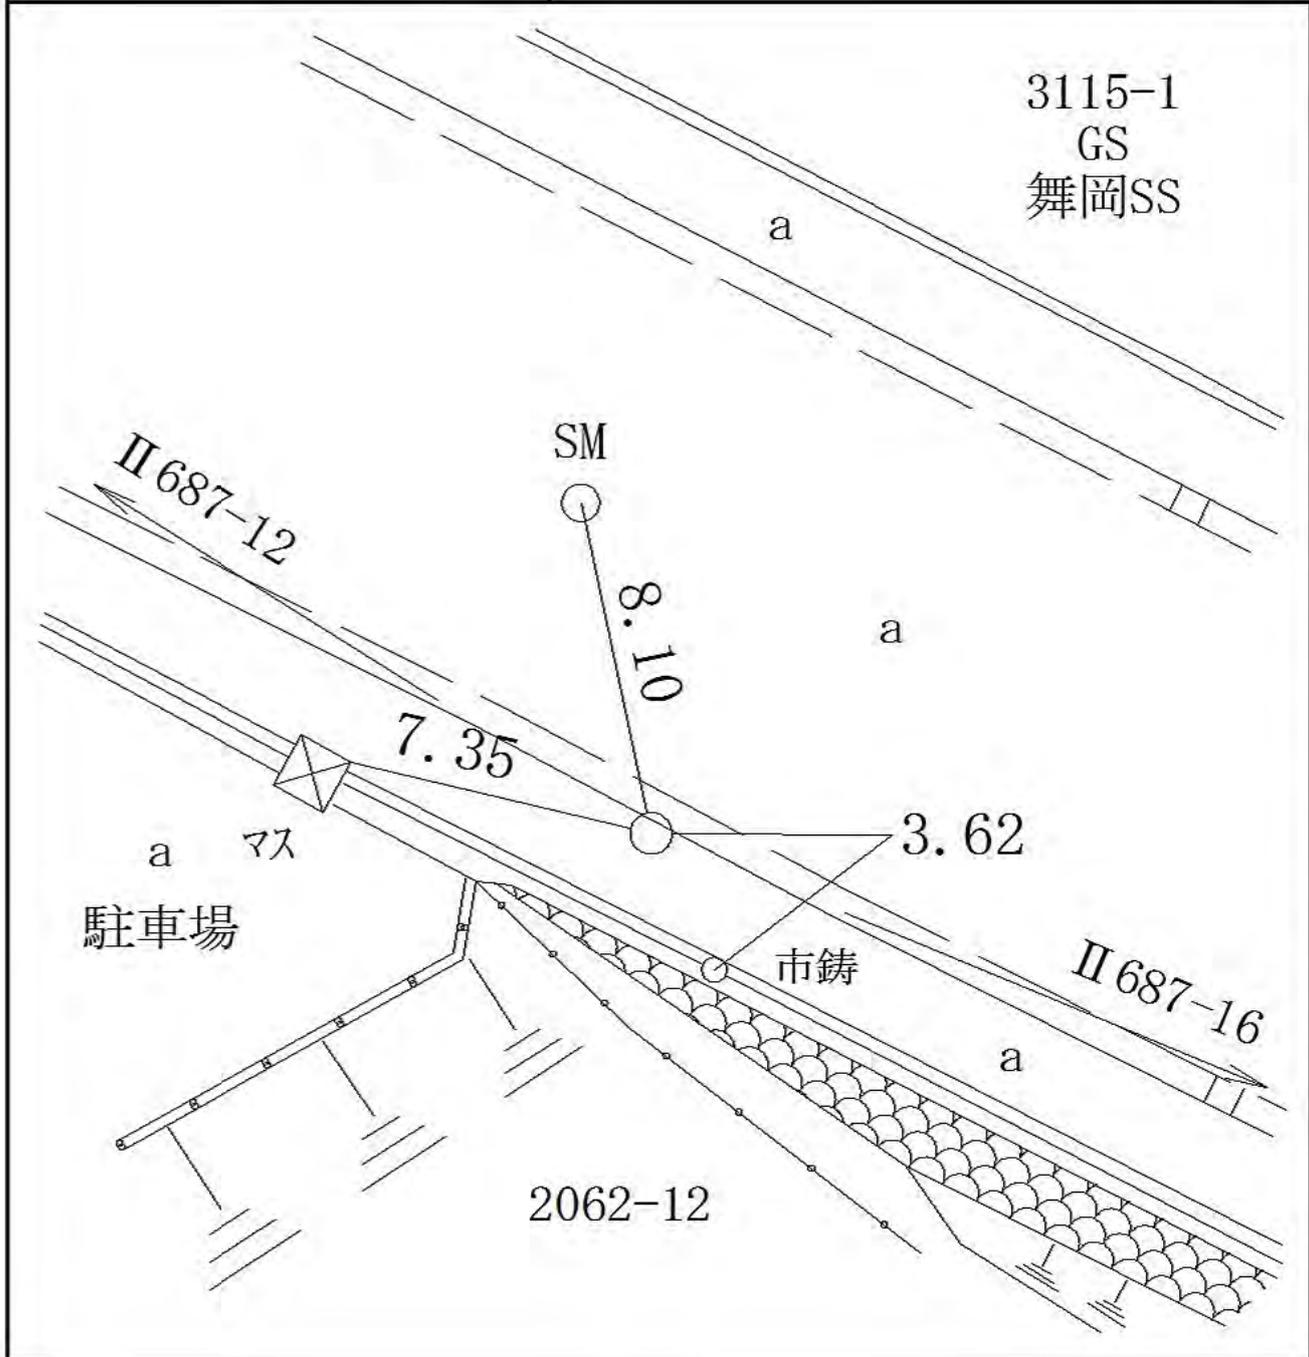


線 番 号	点 番 号	標 識 ノ 種 類	所 在 地
-------------	-------------	-----------	-------

II 687	18	金属標・鋌・木杭	戸塚区舞岡町二九九二番四地先
--------	----	----------	----------------


要 図		キザミ
-----	--	-----

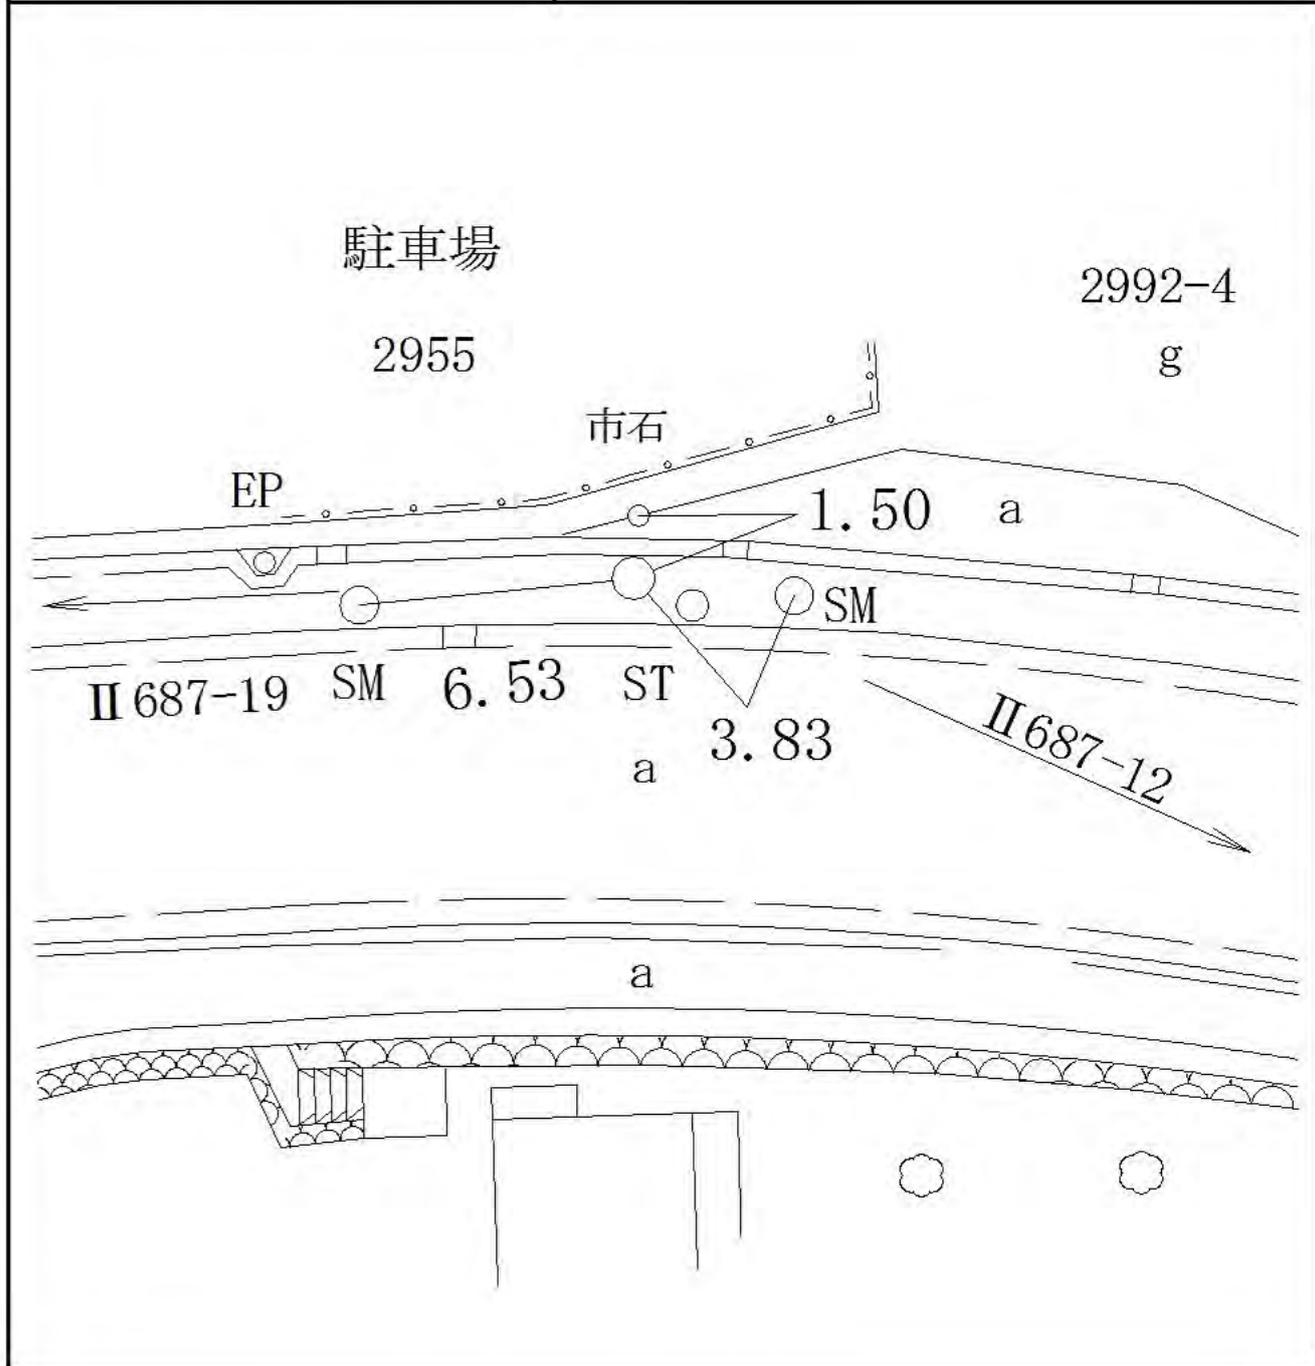

線 番 号	点 番 号	標 識 ノ 種 類	所 在 地
Ⅱ 687	19	<div style="border: 1px solid black; border-radius: 50%; padding: 5px; display: inline-block;">金属標</div> ・ 鋌 ・ 木杭 キザミ	戸塚区舞岡町七六九番地先
要 図			

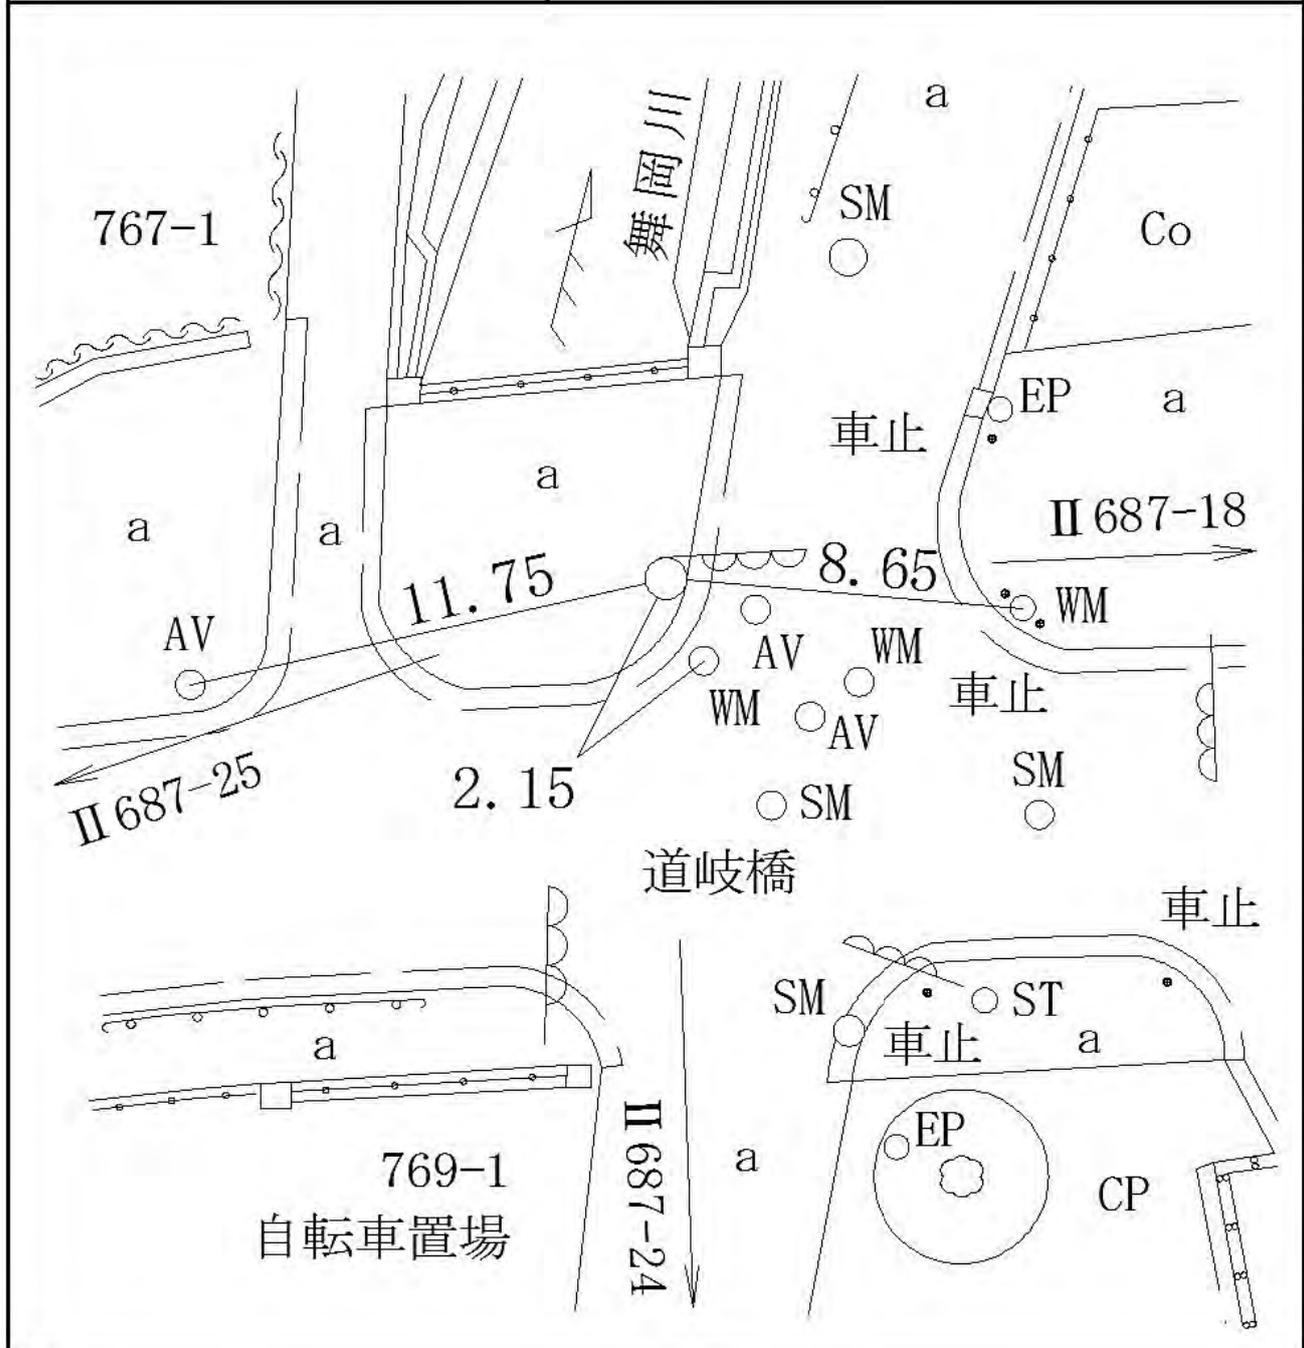

線番号	点番号	標識ノ種類	所在地
II 687	20	<div style="border: 1px solid black; border-radius: 50%; padding: 5px; display: inline-block;">金属標</div> ・鋳・木杭 キザミ	戸塚区舞岡町一三六六番地先
要 図			

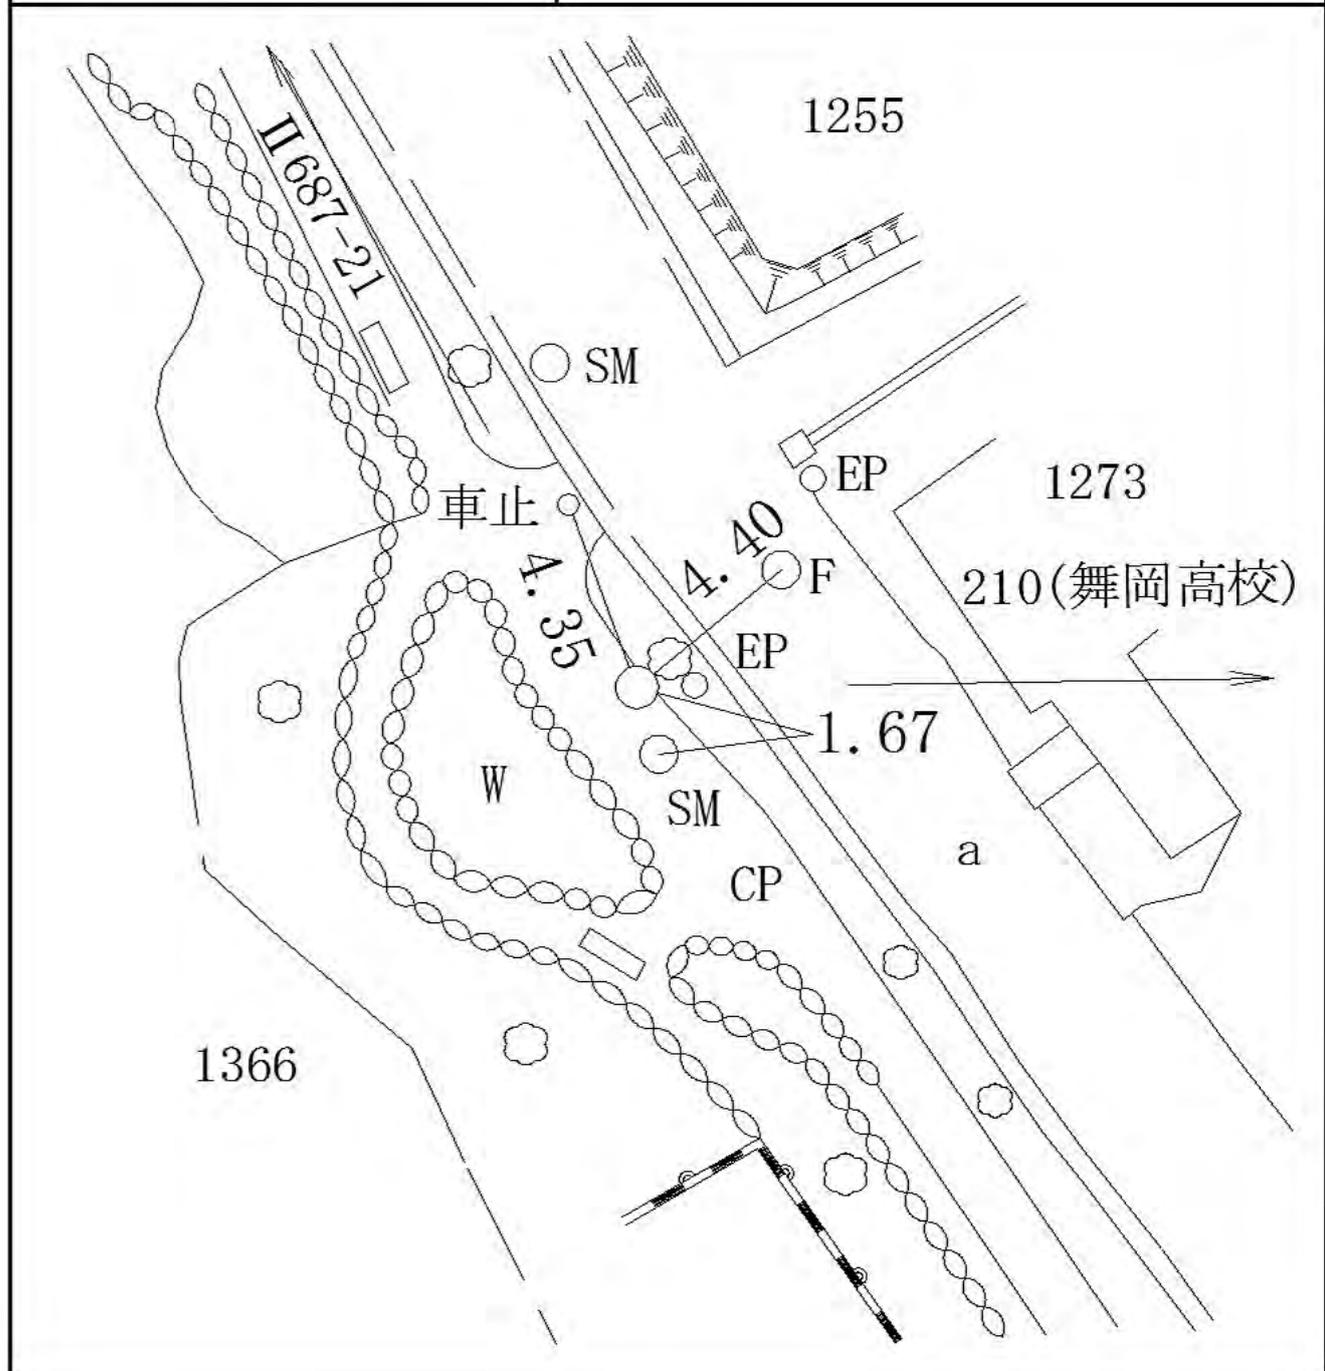


線 番 号	点 番 号	標 識 ノ 種 類	所 在 地
-------------	-------------	-----------	-------

II 687	21	<div style="border: 1px solid black; border-radius: 50%; padding: 5px; display: inline-block;">金属標</div> ・ 鋌 ・ 木杭 キザミ
--------	----	--

要 図


戸塚区舞岡町一二六三番地先

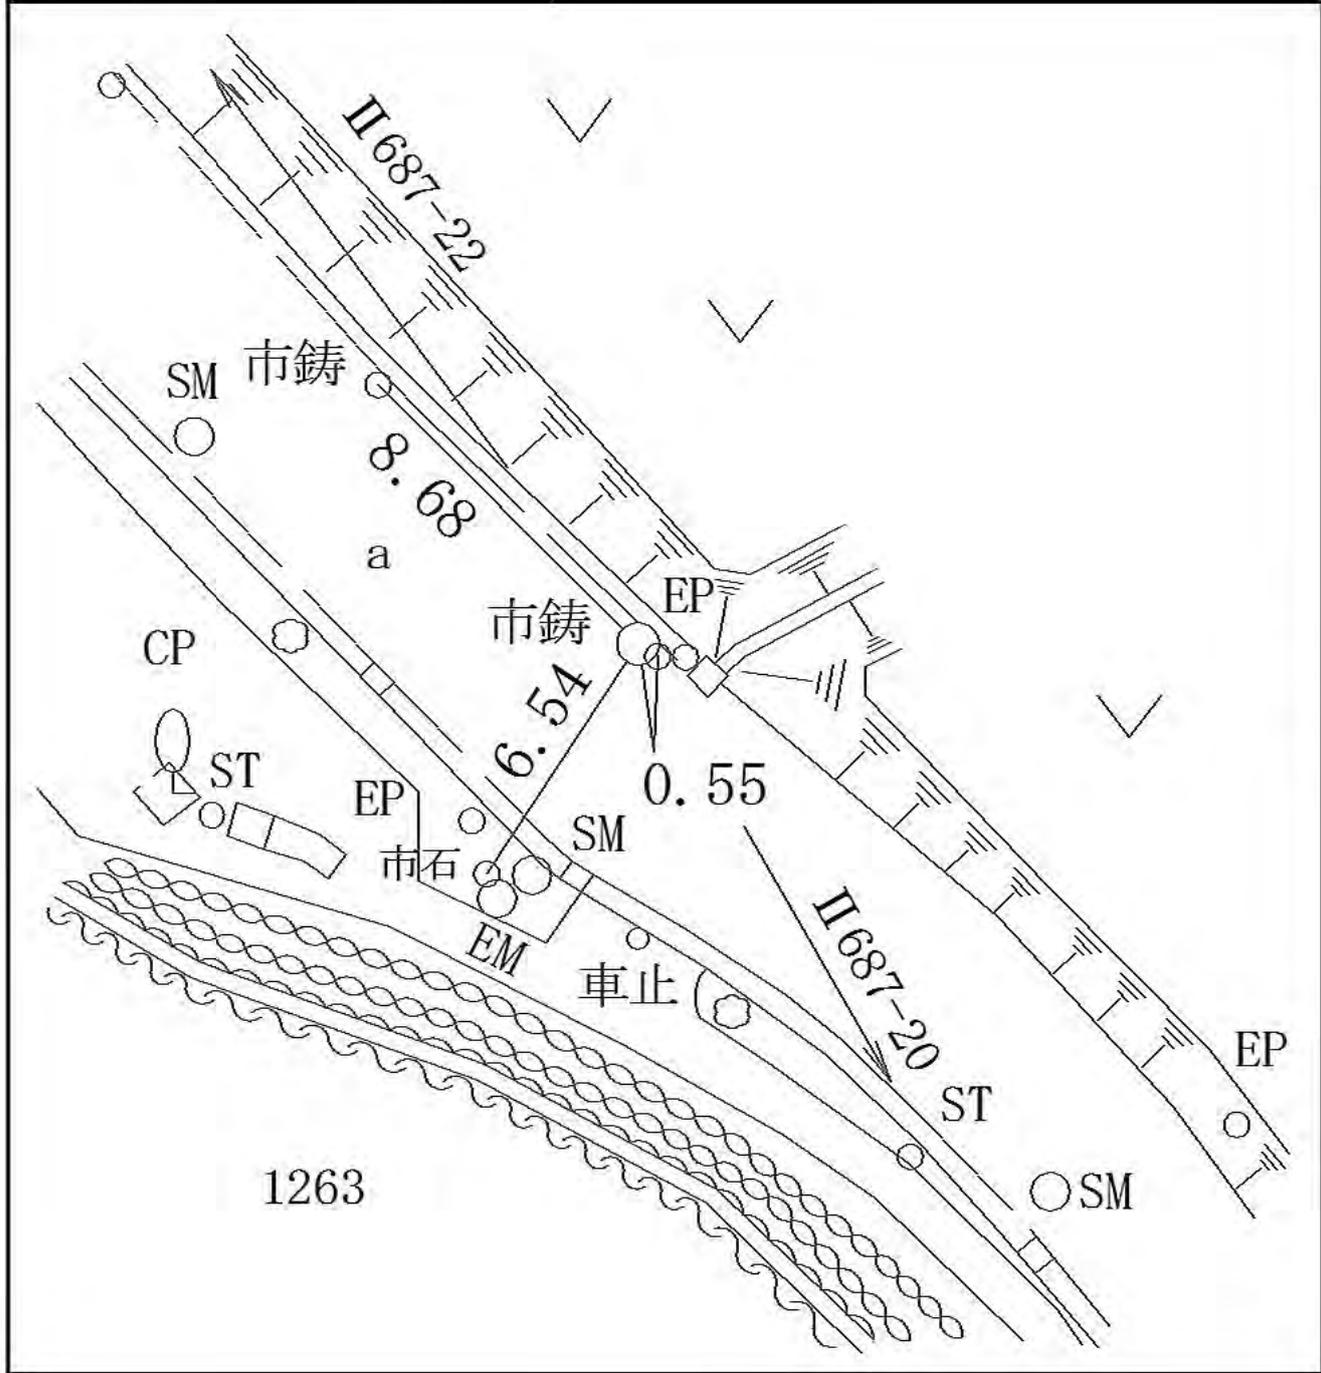

線 番 号	点 番 号	標 識 ノ 種 類	所 在 地
-------------	-------------	-----------	-------

II 687	22	金属標・鋌・木杭	戸塚区舞岡町九九六番地先
--------	----	----------	--------------

要 図	キザミ
-----	-----

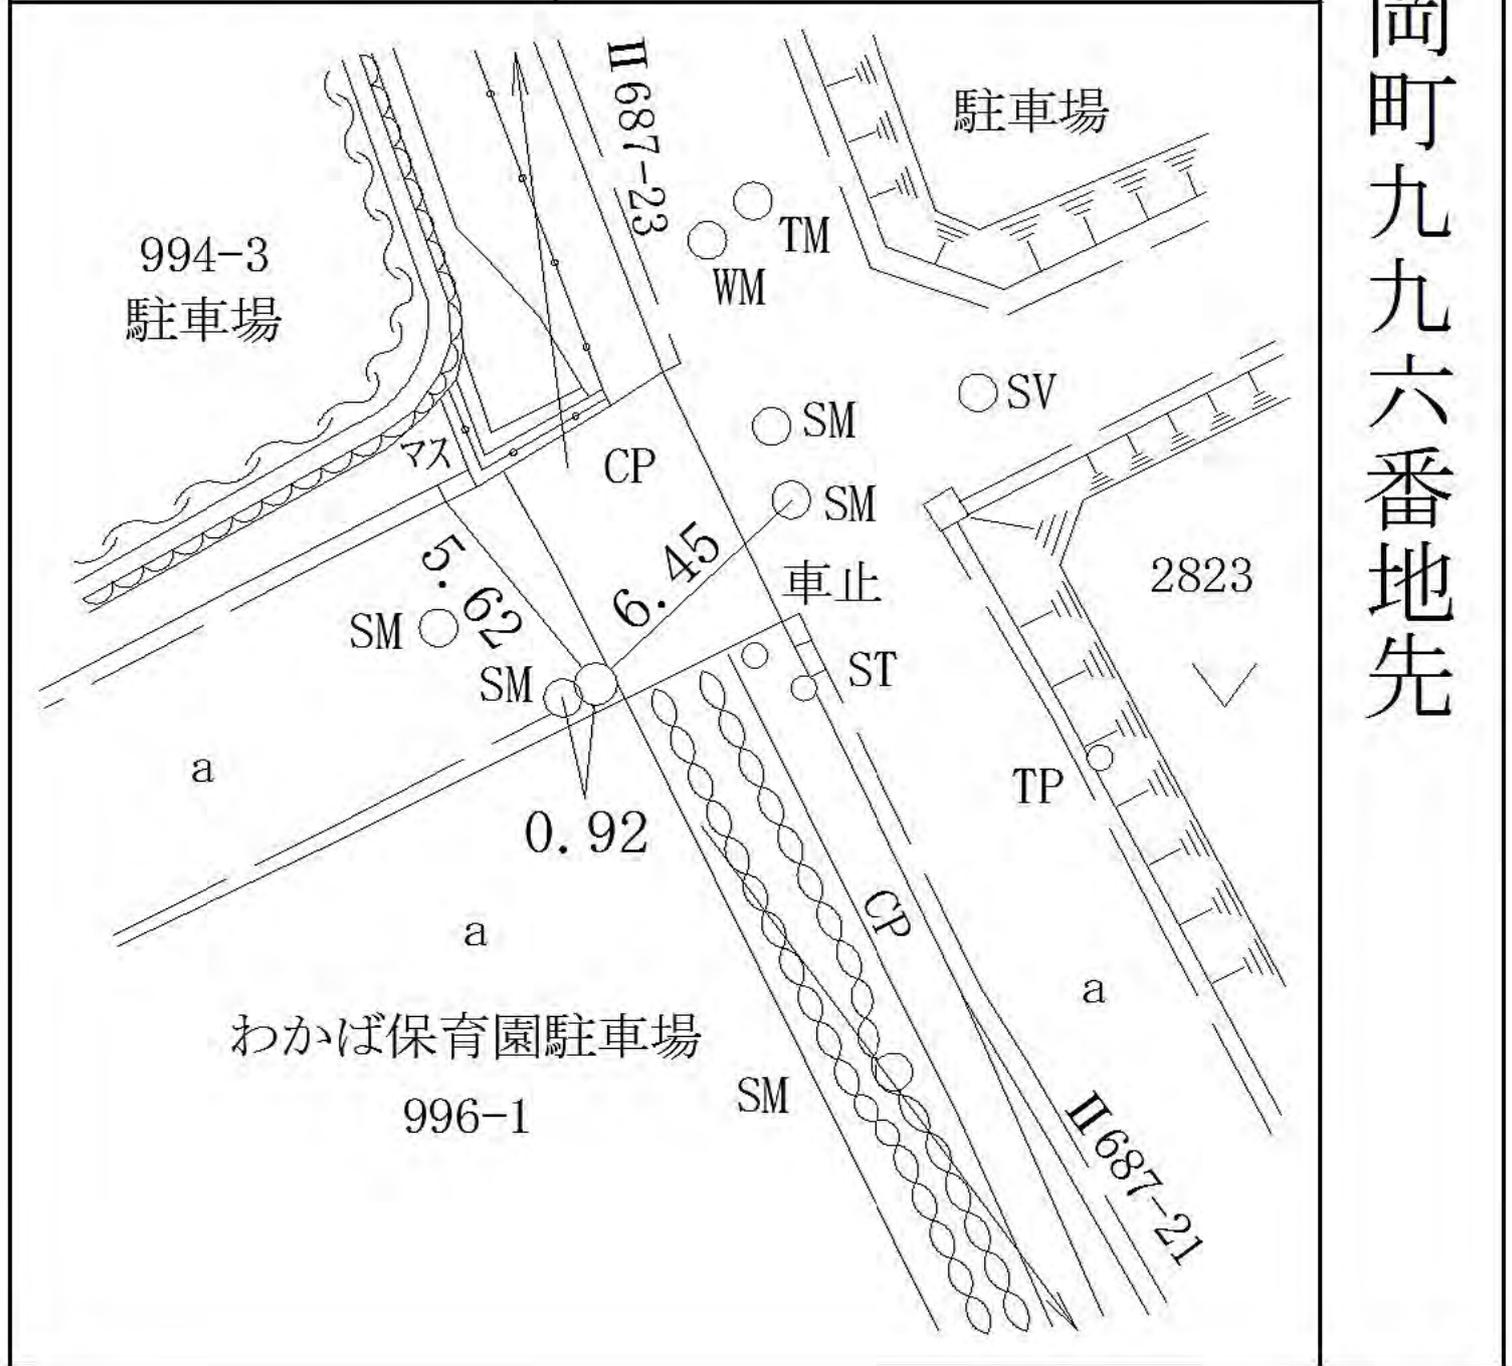


線 番 号	点 番 号	標 識 ノ 種 類	所 在 地
-------------	-------------	-----------	-------

II 687	23
--------	----

金属標・鋌・木杭
キザミ


戸塚区舞岡町二八三二番地先

要 図

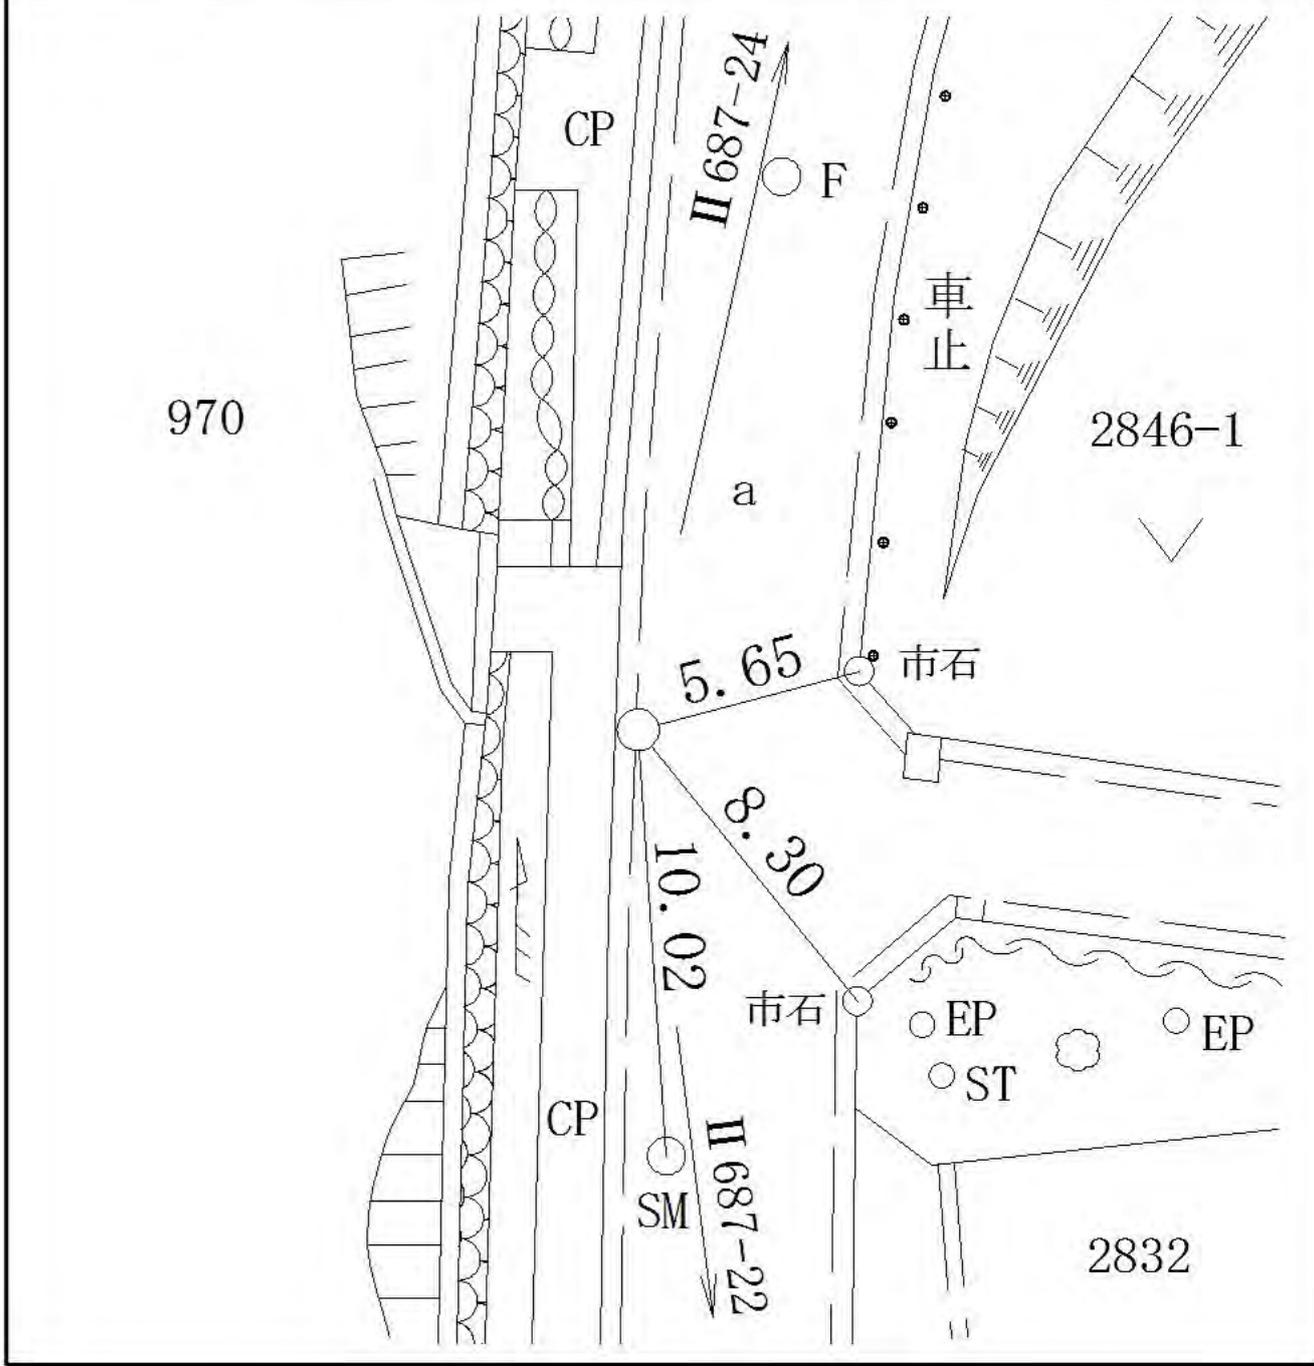

戸塚区舞岡町二八三二番地先


線 番 号	点 番 号	標 識 ノ 種 類	所 在 地
II 687	24	金属標・鋌・木杭 キザミ	戸塚区舞岡町九三九番地先
要 図			

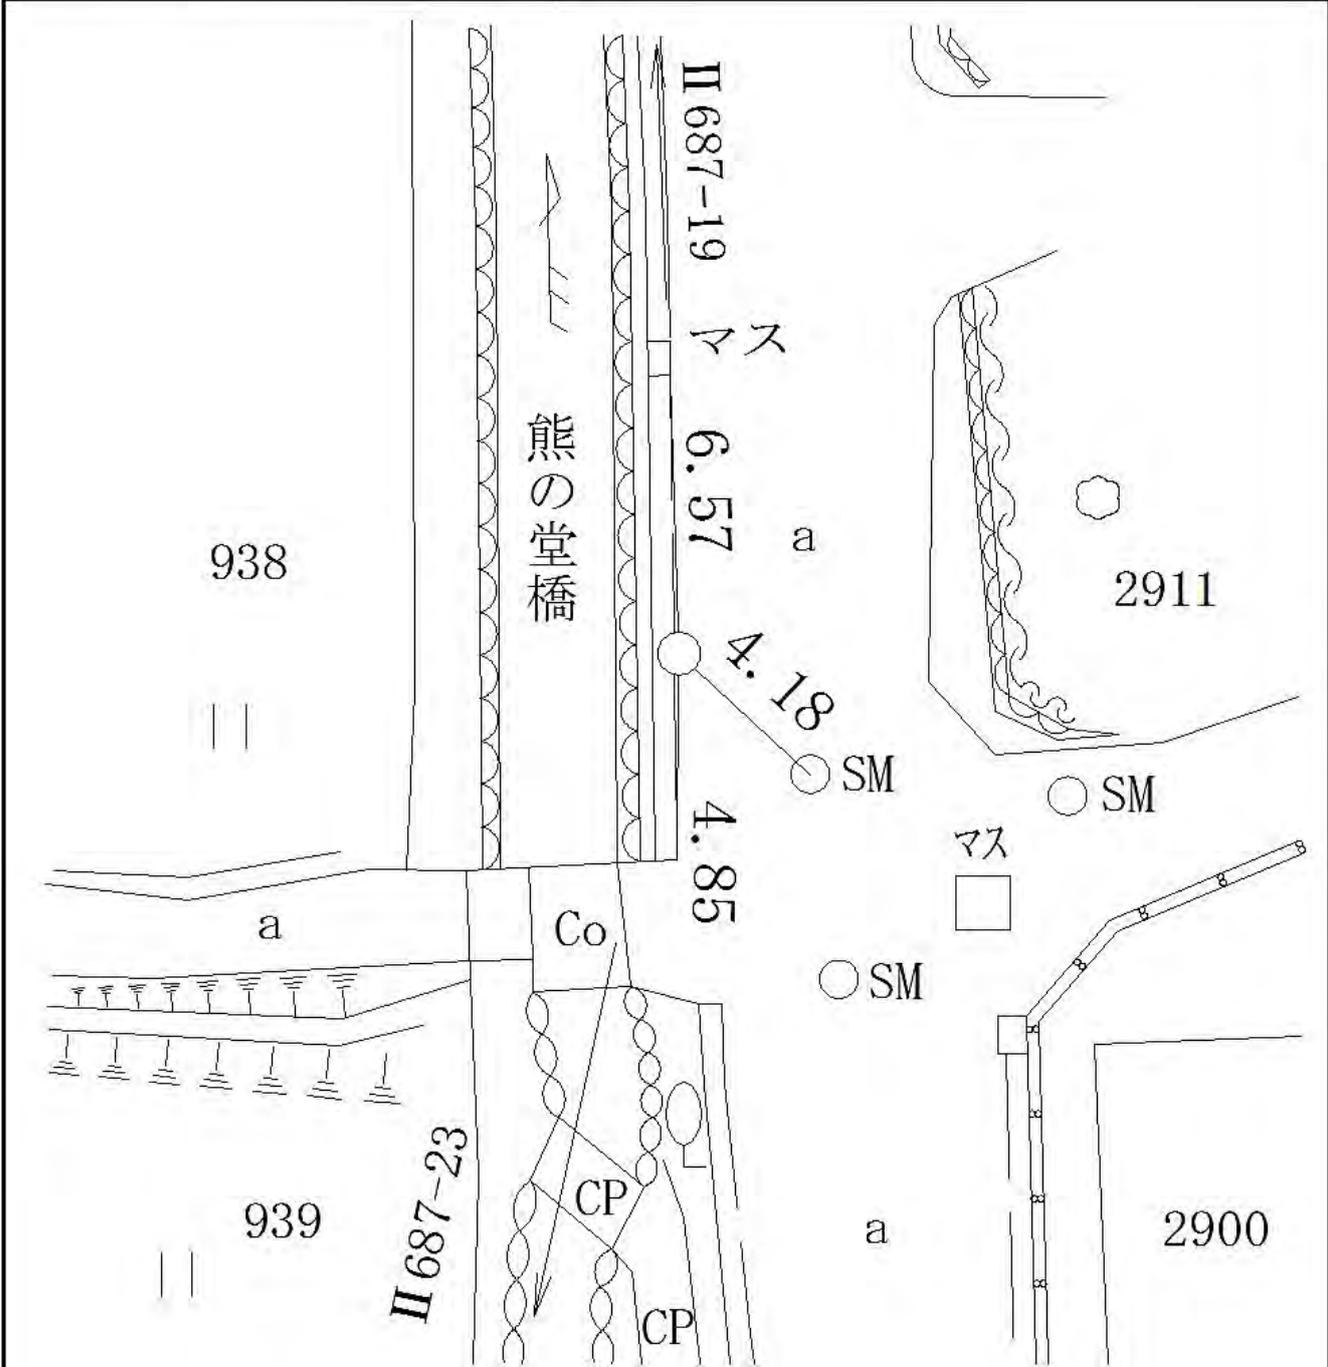

線 番 号	点 番 号	標 識 ノ 種 類	所 在 地
-------------	-------------	-----------	-------

Ⅱ 687	25	金属標 ・鋸・木杭 キザミ	戸塚区舞岡町八二〇番四地先
-------	----	--	---------------


要 図

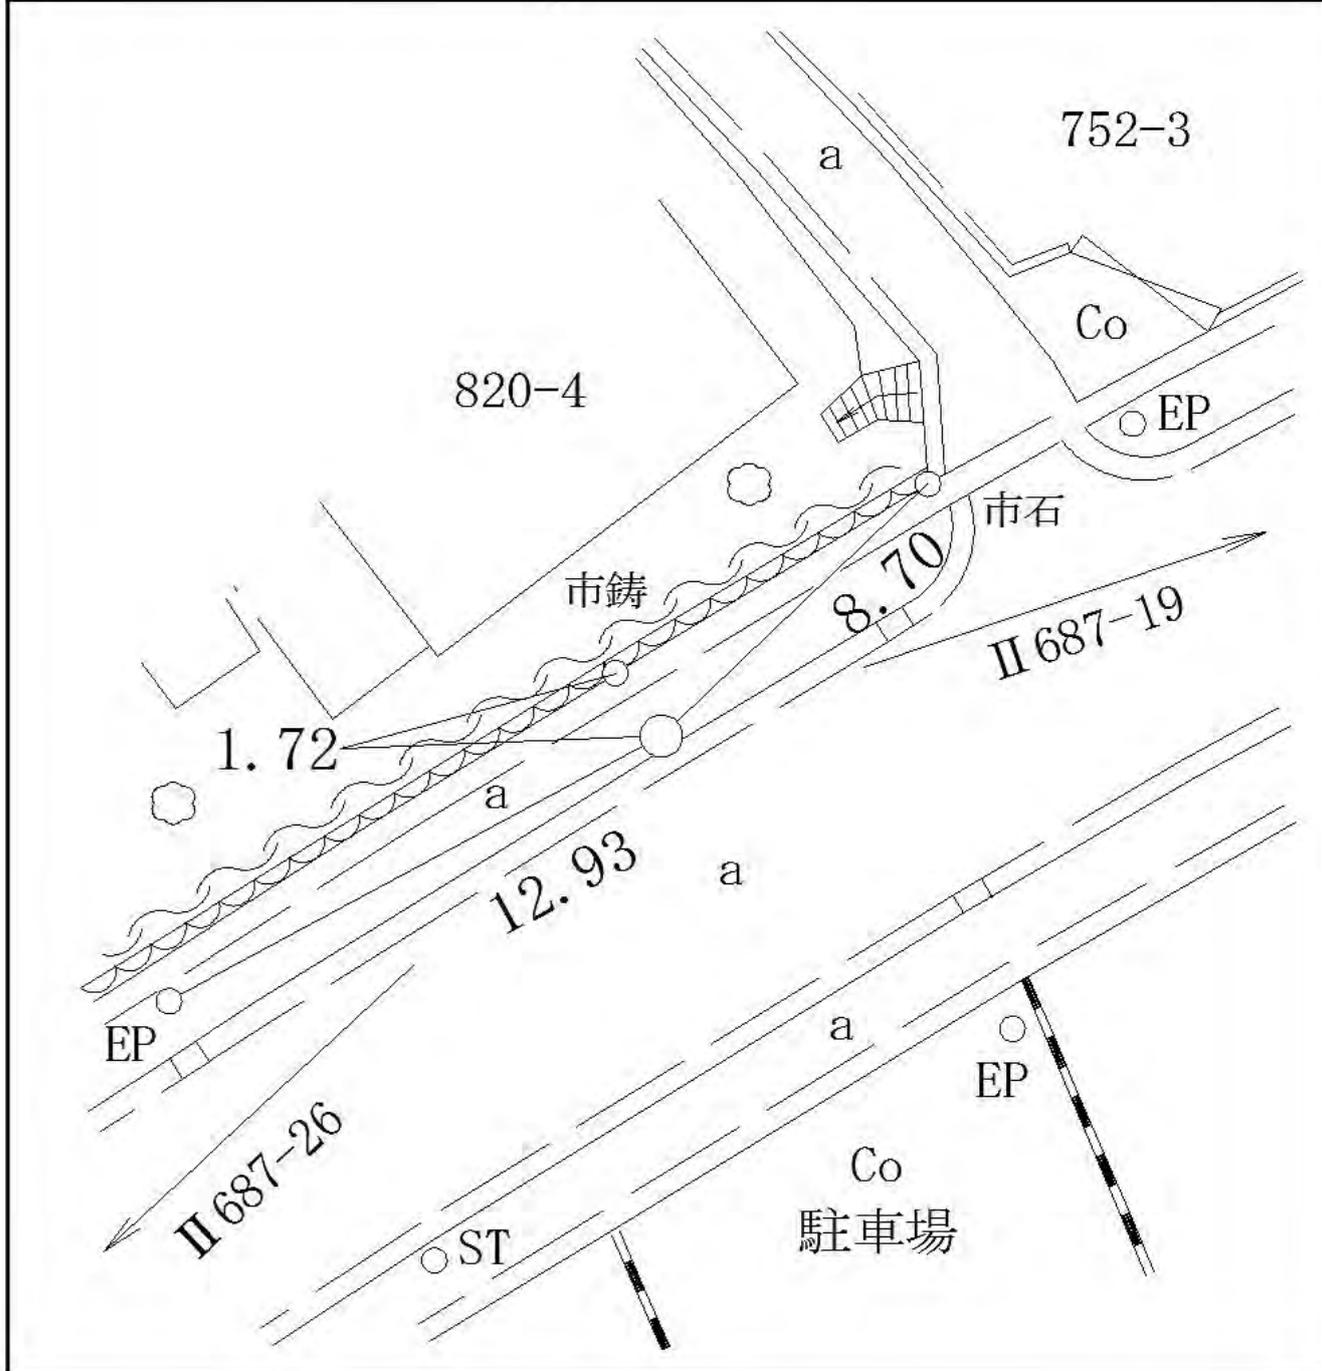

線 番 号	点 番 号	標 識 ノ 種 類	所 在 地
-------------	-------------	-----------	-------

II 687	27	金属標 ・ 鋌 ・ 木杭 キザミ
--------	----	---


要 図

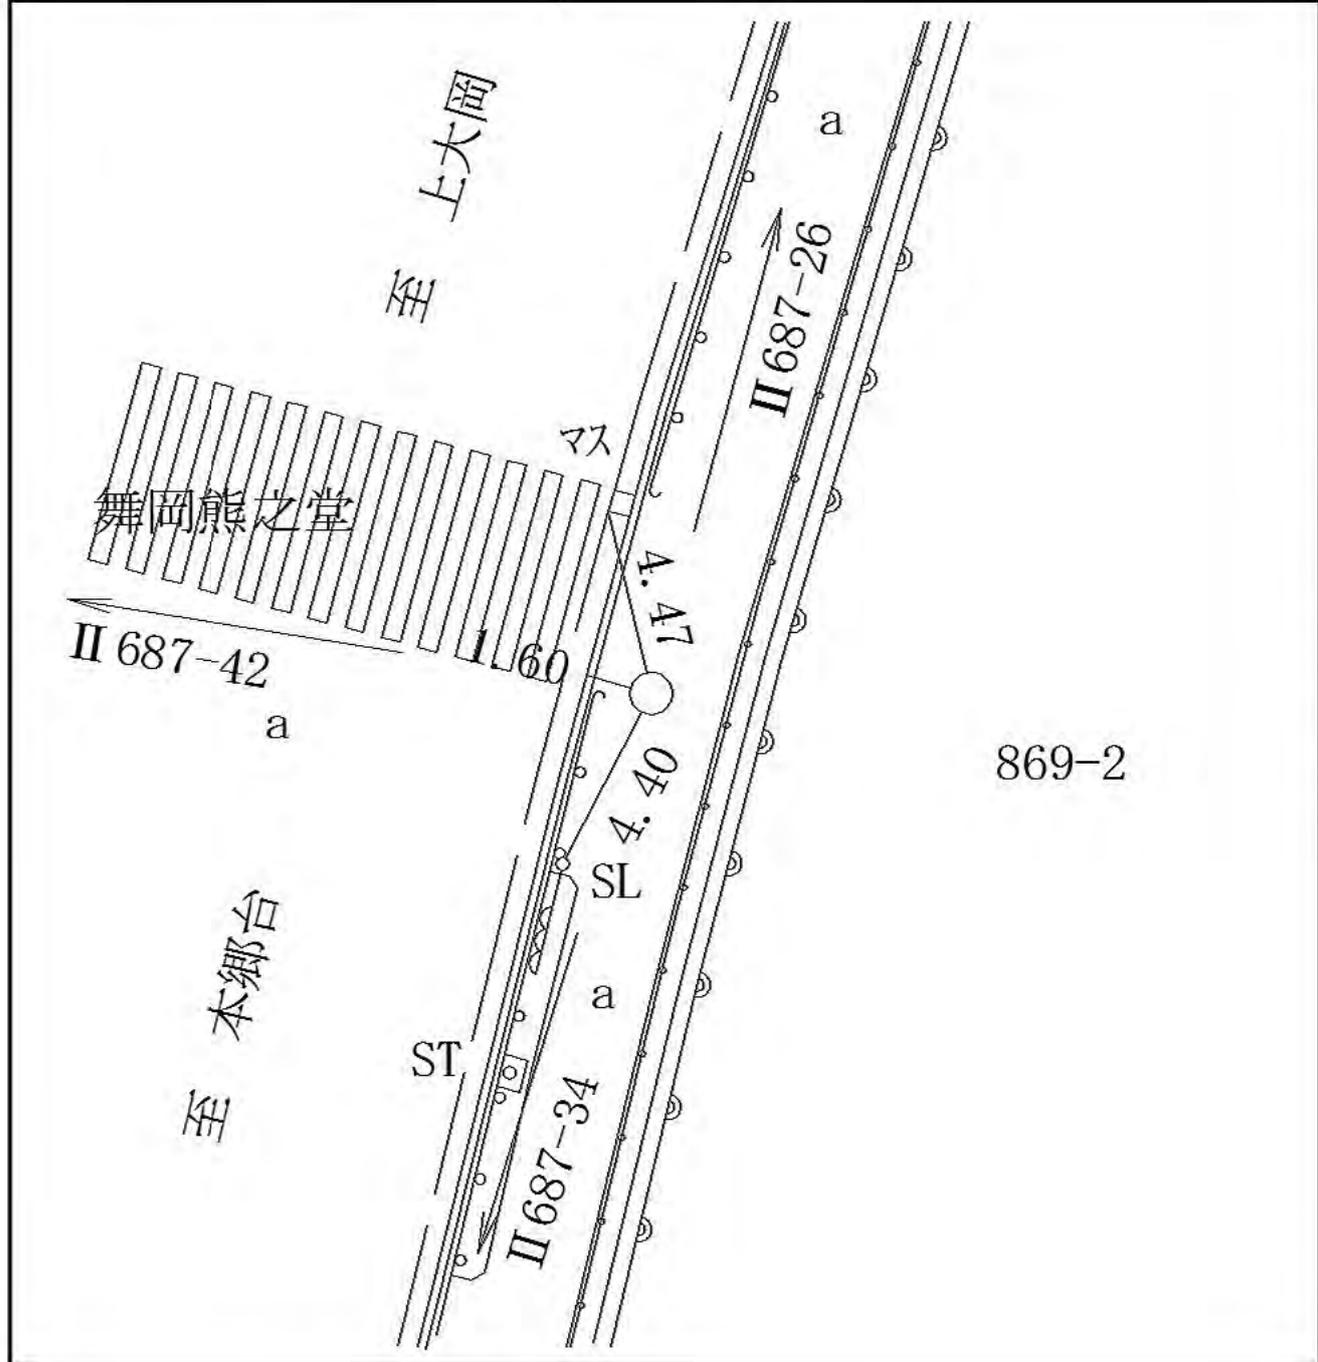

戸塚区舞岡町八六九番二地先

線番号	点番号	標識ノ種類	所在地
II 687	28	金属標・鋸・木杭 キザミ	戸塚区上倉田町一三七二番二地先
要 図			



線 番 号	点 番 号	標 識 ノ 種 類	所 在 地
Ⅱ 687	29	(金属標) ・ 鋌 ・ 木杭 キザミ	戸塚区上倉田町一三七二番二地先
要 図			

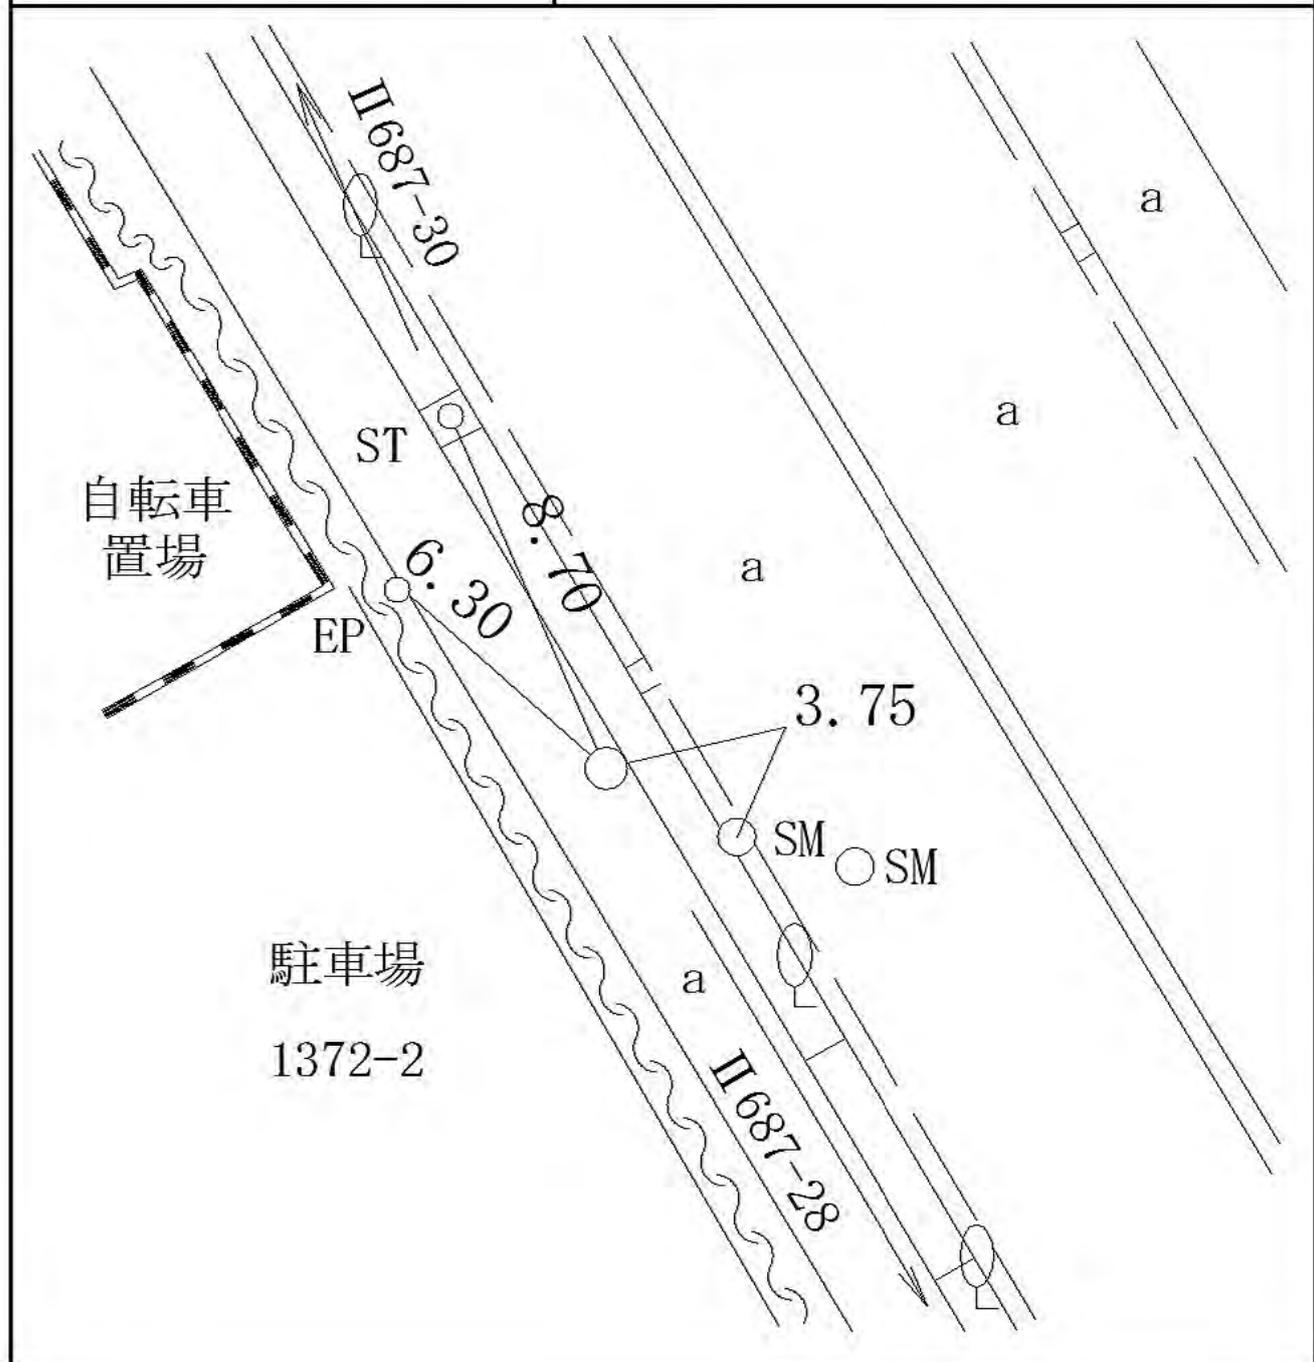

線 番 号	点 番 号	標 識 ノ 種 類	所 在 地
-------------	-------------	-----------	-------

II 687	30	<div style="border: 1px solid black; border-radius: 50%; padding: 5px; display: inline-block;">金属標</div> ・ 鋸 ・ 木杭 キザミ
--------	----	--

要 図	
-----	--

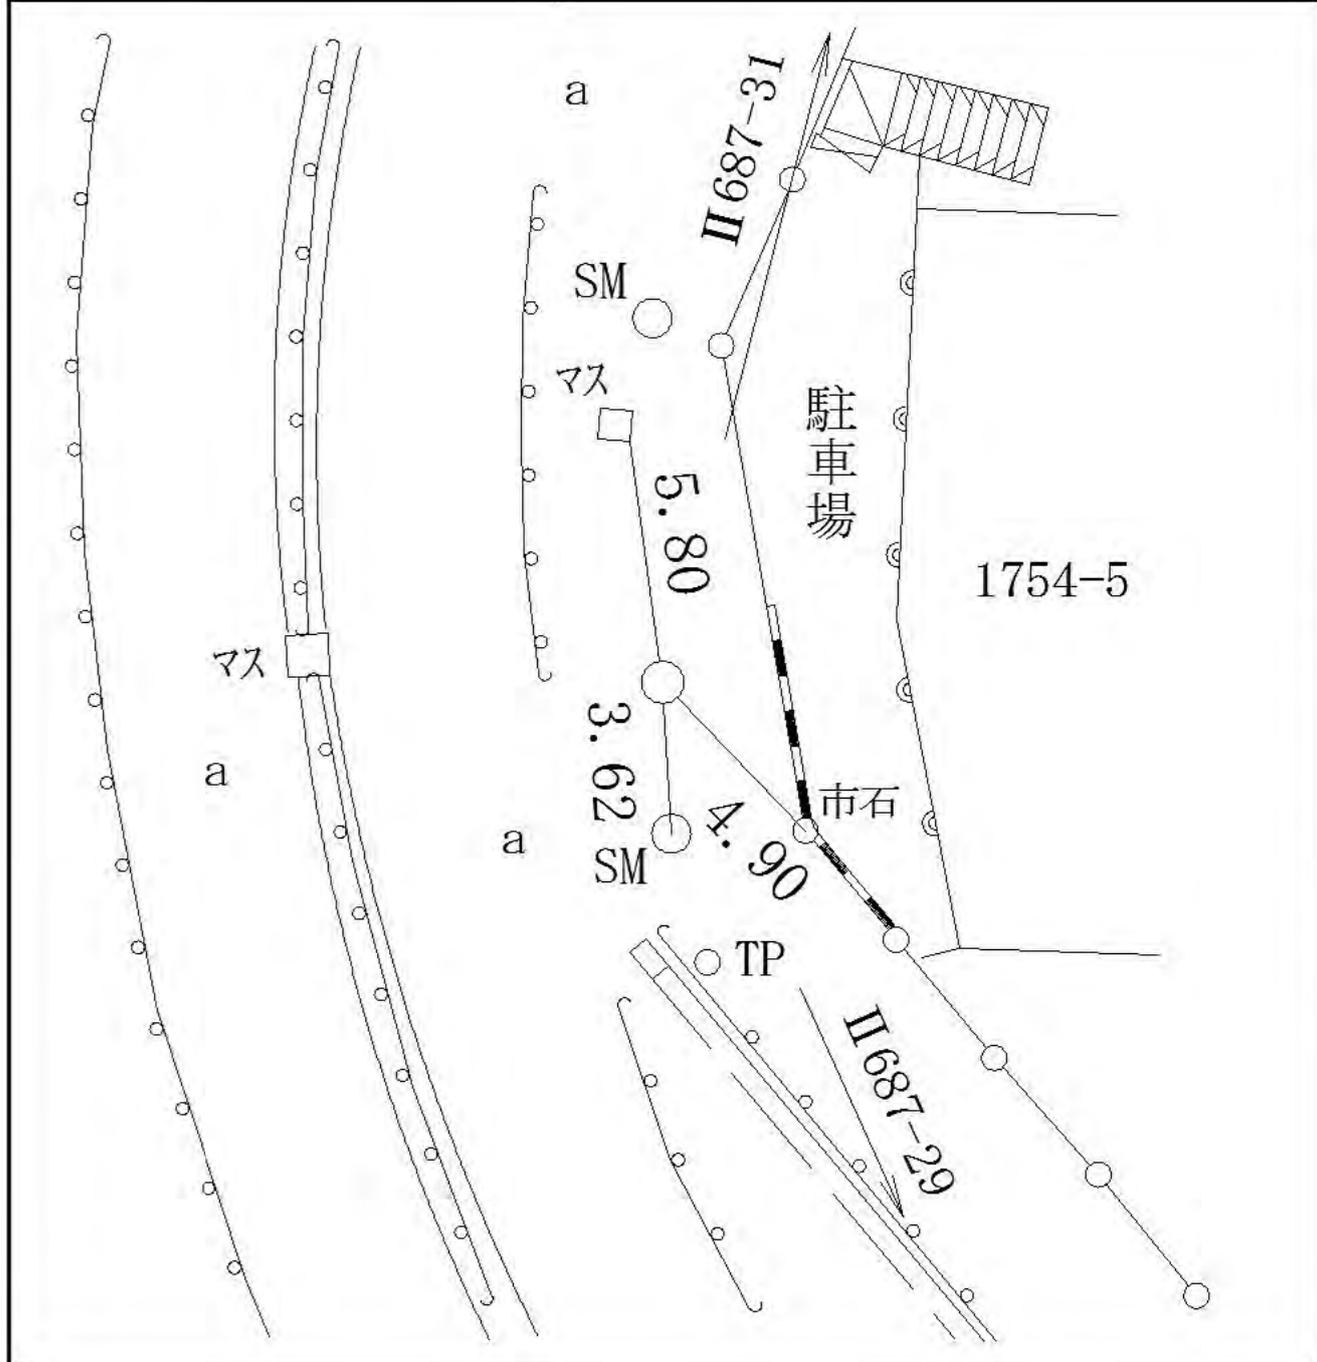


戸塚区上倉田町一七五四番五地先

線 番 号	点 番 号	標 識 ノ 種 類	所 在 地
-------------	-------------	-----------	-------


II 687	32	金属標・鋸・木杭 キザミ	戸塚区上倉田町一九五七番二地先
--------	----	-----------------	-----------------

要 図	
-----	--

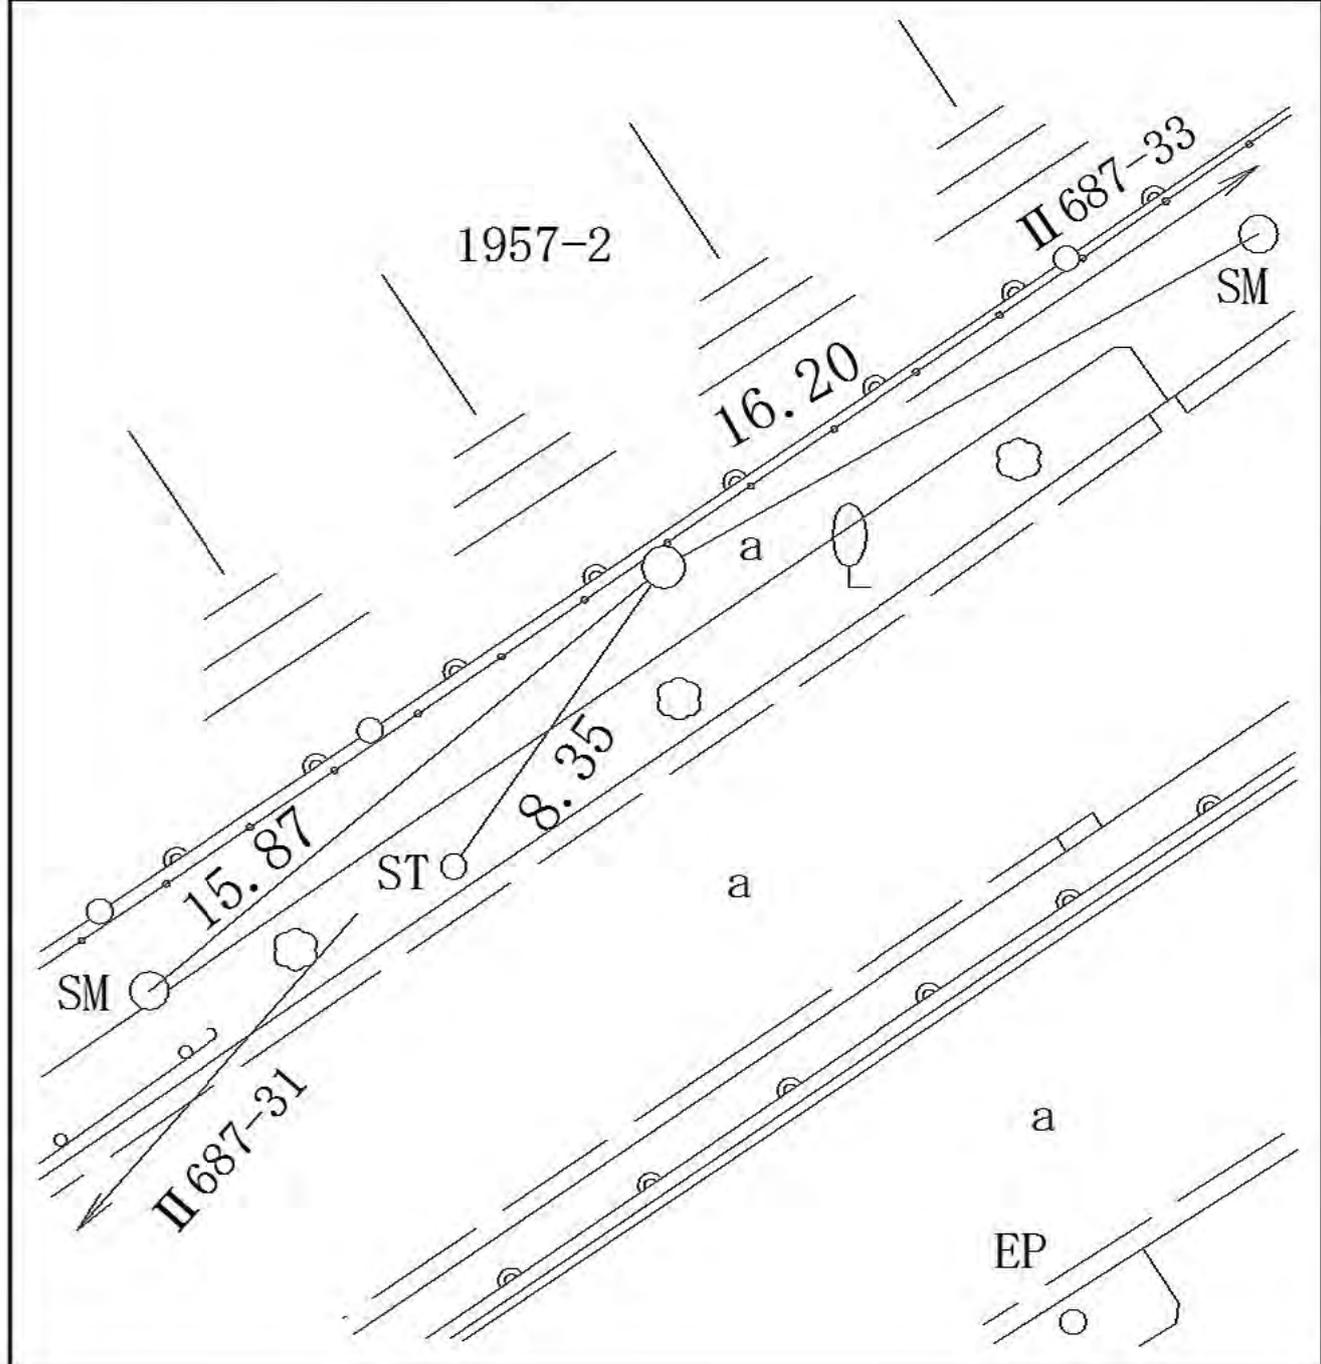

線 番 号	点 番 号	標 識 ノ 種 類	所 在 地
-------------	-------------	-----------	-------


Ⅱ 687	33	<div style="border: 1px solid black; border-radius: 50%; padding: 5px; display: inline-block;">金属標</div> ・ 鋌 ・ 木杭 キザミ	戸塚区上倉田町二〇一二番九地先
要 図			

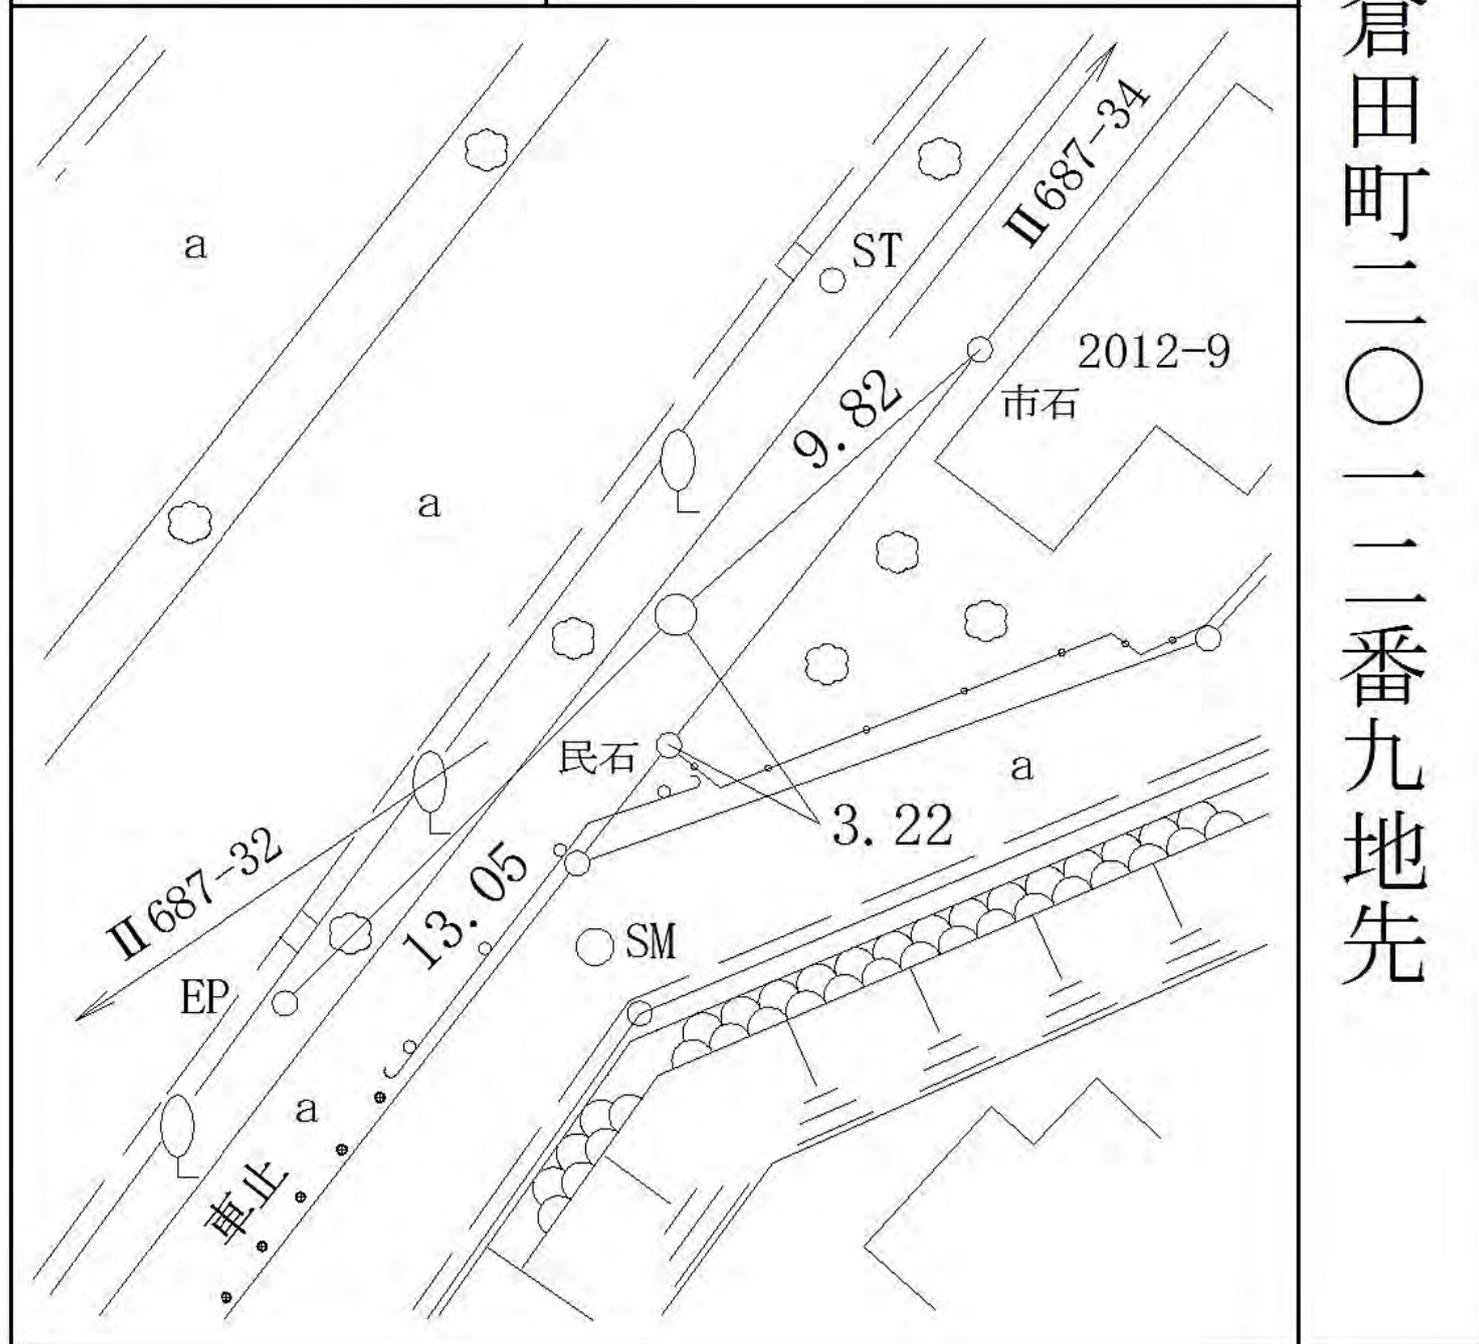


線 番 号	点 番 号	標 識 ノ 種 類	所 在 地
-------------	-------------	-----------	-------

II 687	34	<div style="border: 1px solid black; border-radius: 50%; padding: 5px; display: inline-block;">金属標</div> ・ 鋳 ・ 木杭 キザミ	戸塚区上倉田町二〇九三番八地先
--------	----	--	-----------------

要 図	
-----	--

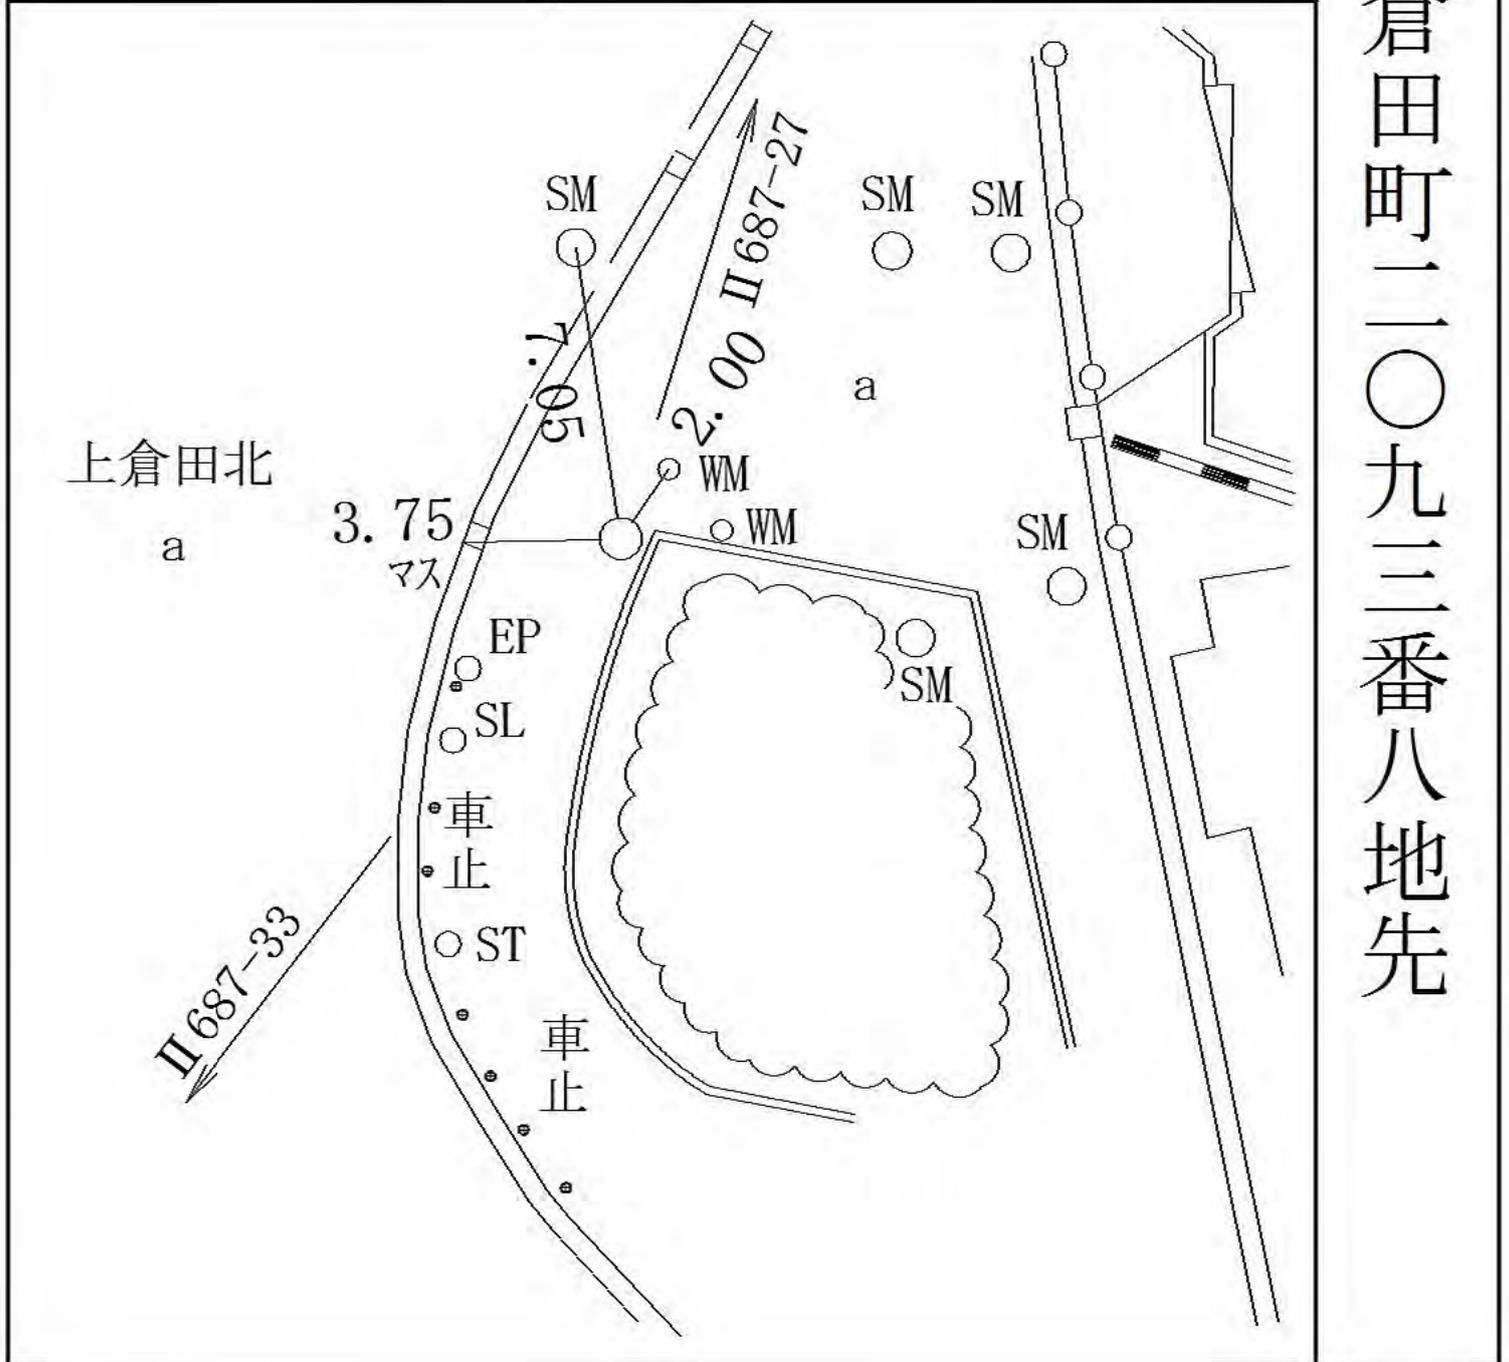

線 番 号	点 番 号	標 識 ノ 種 類	所 在 地
II 687	35	<div style="border: 1px solid black; border-radius: 50%; padding: 5px; display: inline-block;">金属標</div> ・ 鋌 ・ 木杭 キザミ	戸塚区上倉田町三九一番五地先
要 図			

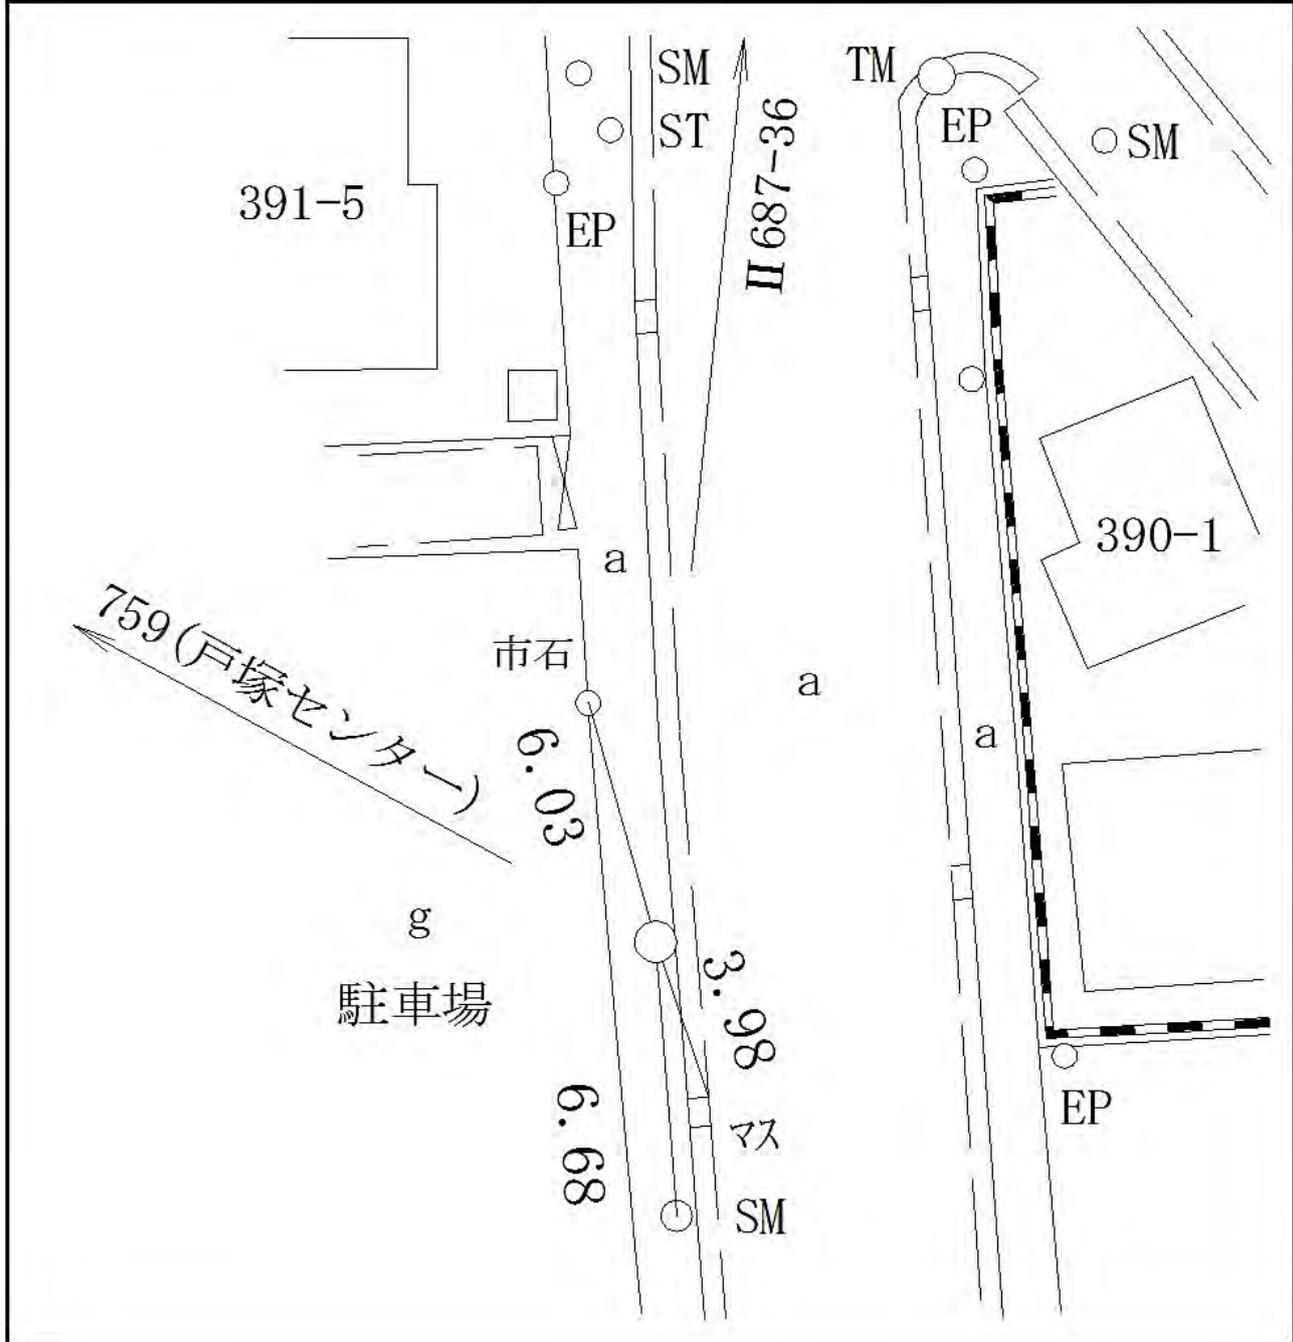

戸塚区上倉田町三九一番五地先

線 番 号	点 番 号	標 識 ノ 種 類	所 在 地
II 687	36	<div style="border: 1px solid black; border-radius: 50%; padding: 5px; display: inline-block;">金属標</div> ・ 鋳 ・ 木杭 キザミ	戸塚区上倉田町四四五番二地先
要 図			



線 番 号	点 番 号	標 識 ノ 種 類	所 在 地
-------------	-------------	-----------	-------------

II 687	37	<div style="border: 1px solid black; border-radius: 50%; padding: 5px; display: inline-block;">金属標</div> ・ 鋳 ・ 木杭 キザミ	戸塚区上倉田町八八四番一地先
--------	----	--	----------------

要 図		
-----	--	--



線 番 号	点 番 号	標 識 ノ 種 類	所 在 地
-------------	-------------	-----------	-------------

II 687	38	<div style="border: 1px solid black; border-radius: 50%; padding: 5px; display: inline-block;">金属標</div> ・ 鋌 ・ 木杭 キザミ	戸塚区吉田町一八番一地先
--------	----	--	--------------


要 図		
-----	--	--




線 番 号	点 番 号	標 識 ノ 種 類	所 在 地
-------------	-------------	-----------	-------

II 687	39	<div style="border: 1px solid black; border-radius: 50%; padding: 5px; display: inline-block;">金属標</div> ・ 鋌 ・ 木杭 キザミ	戸塚区吉田町一四四番地先
--------	----	--	--------------

要 図

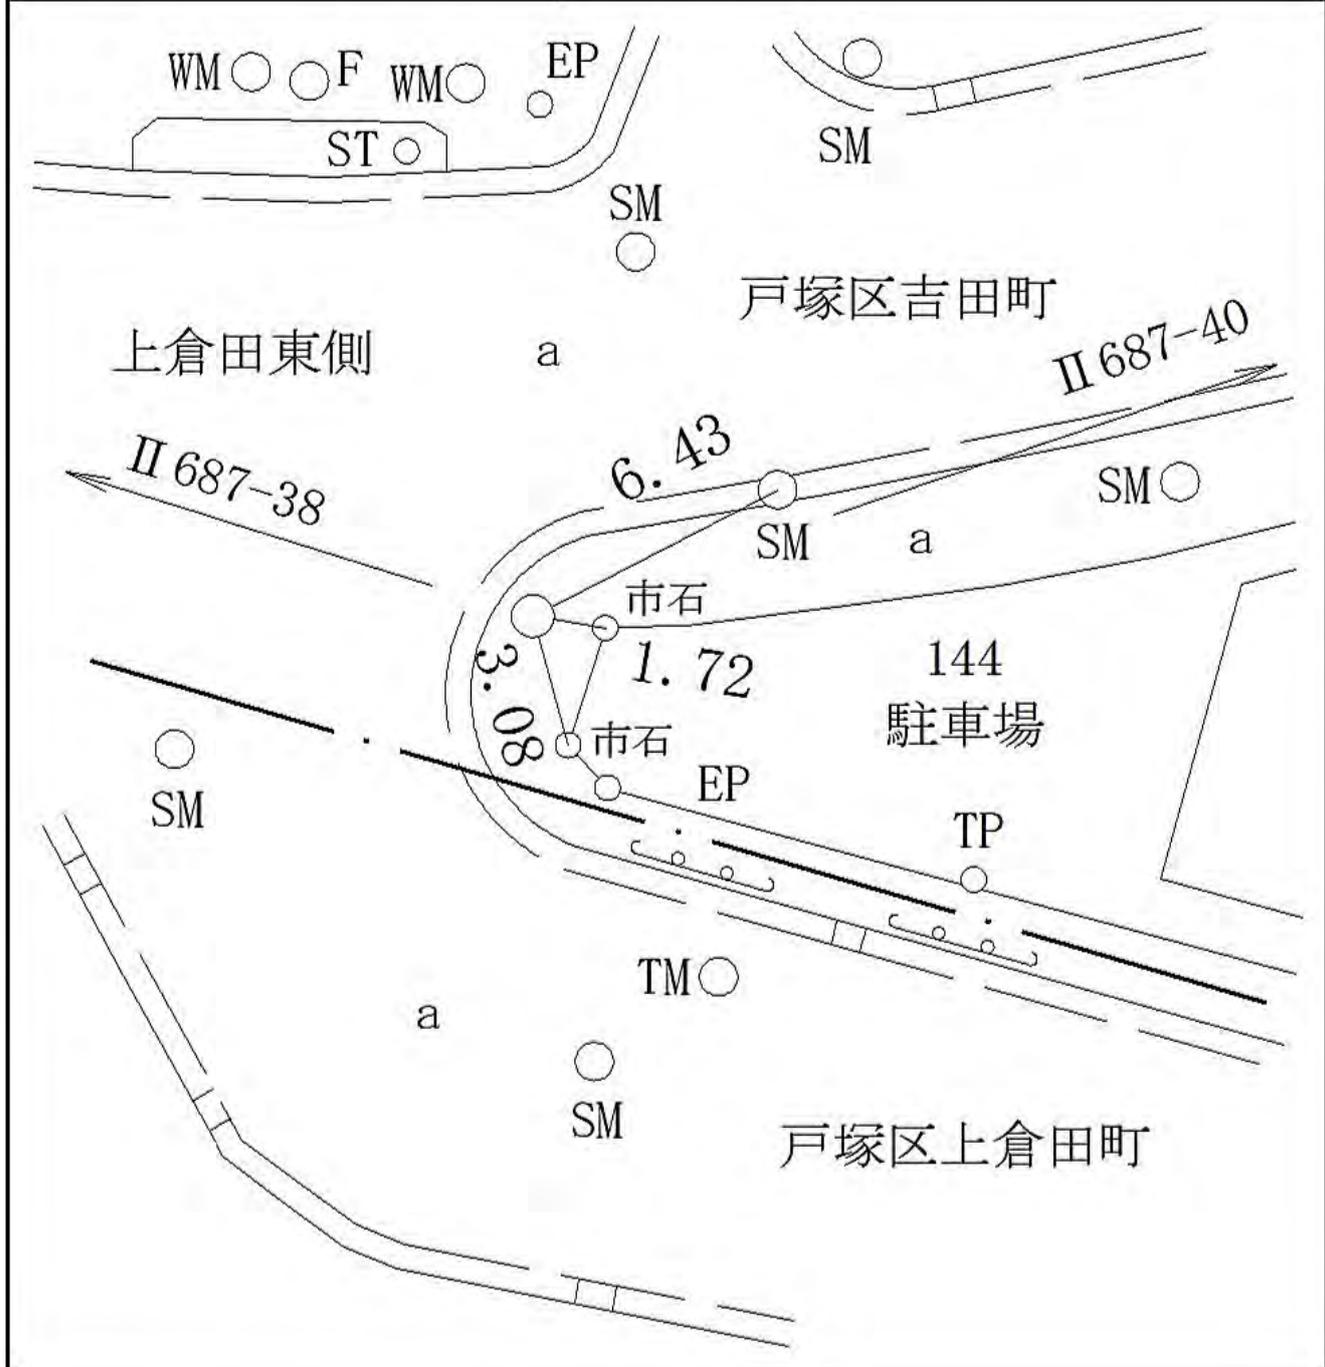

線 番 号	点 番 号	標 識 ノ 種 類	所 在 地
Ⅱ 687	41	<div style="border: 1px solid black; border-radius: 50%; padding: 5px; display: inline-block;">金属標</div> ・ 鋌 ・ 木杭 キザミ	戸塚区吉田町一七六〇番地先
要 図			

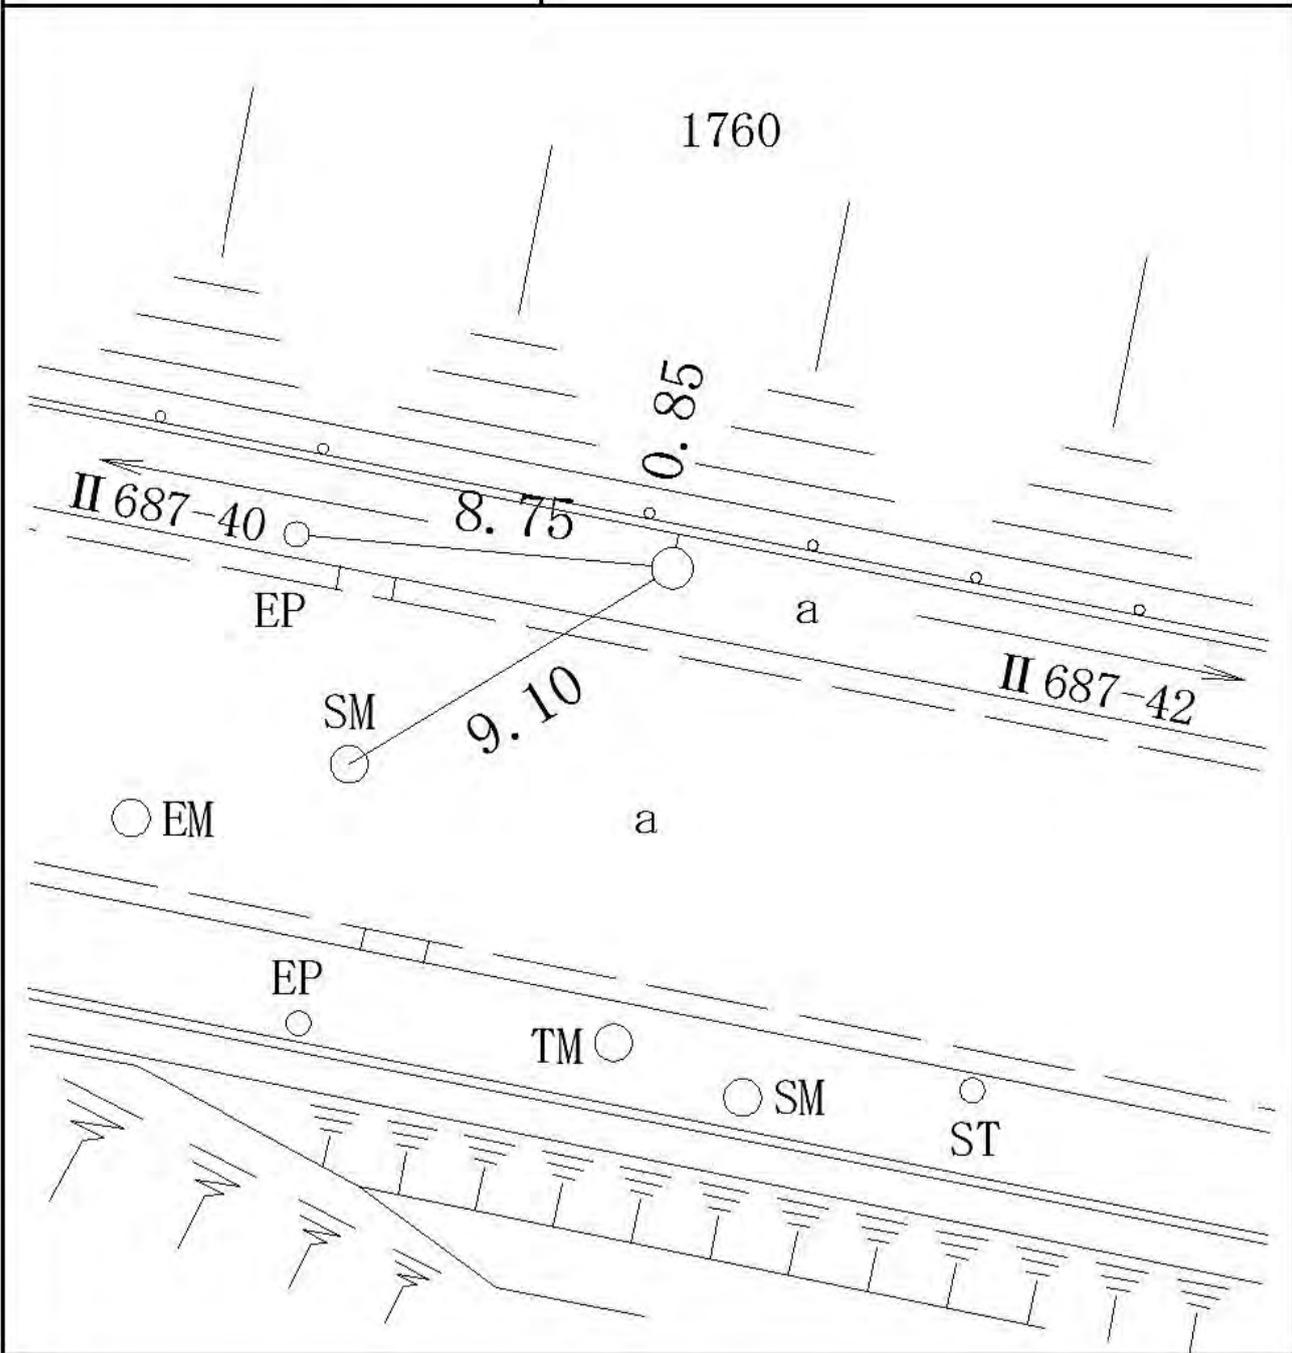


線 番 号	点 番 号	標 識 ノ 種 類	所 在 地
-------------	-------------	-----------	-------

II 687	42	<div style="border: 1px solid black; border-radius: 50%; padding: 5px; display: inline-block;">金属標</div> ・ 鋌 ・ 木杭 キザミ
--------	----	--

要 図


戸塚区舞岡町八四二番二地先

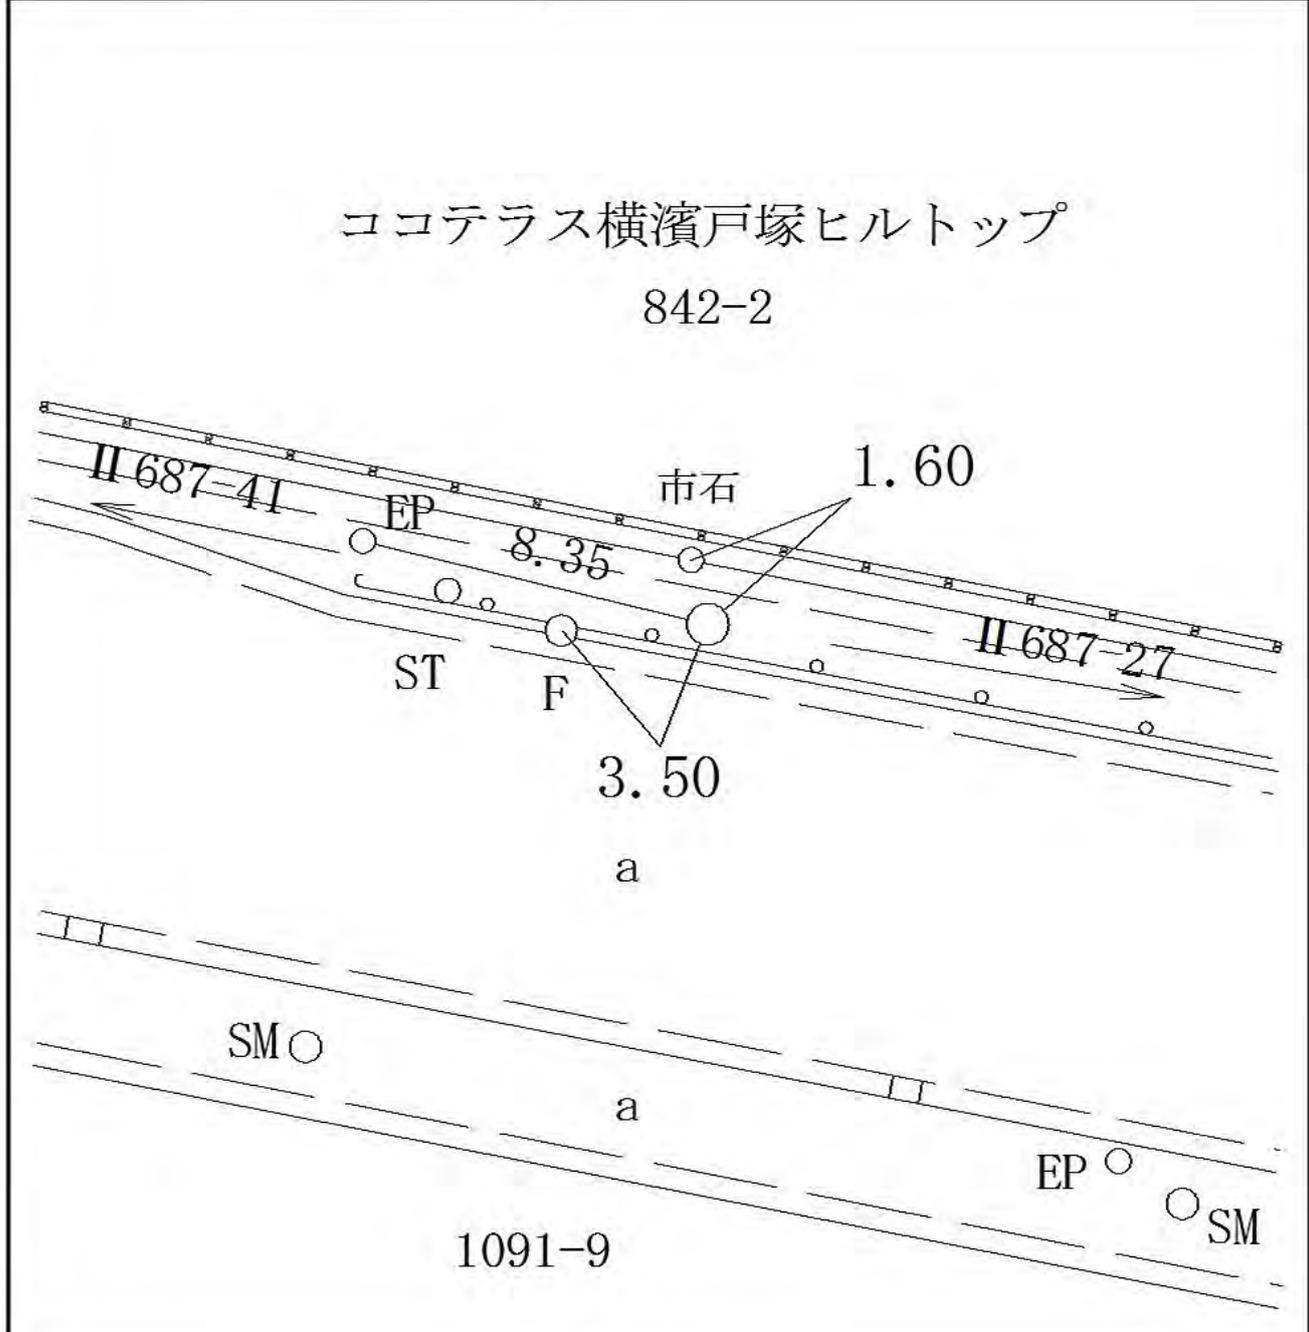

線 番 号	点 番 号	標 識 ノ 種 類	
-------------	-------------	-----------	--

II 688	1	<div style="border: 1px solid black; border-radius: 50%; padding: 5px; display: inline-block;">金属標</div> ・ 鋌 ・ 木杭 キザミ	戸塚区上倉田町一四四九番一地先
--------	---	--	-----------------

要 図		
-----	--	--

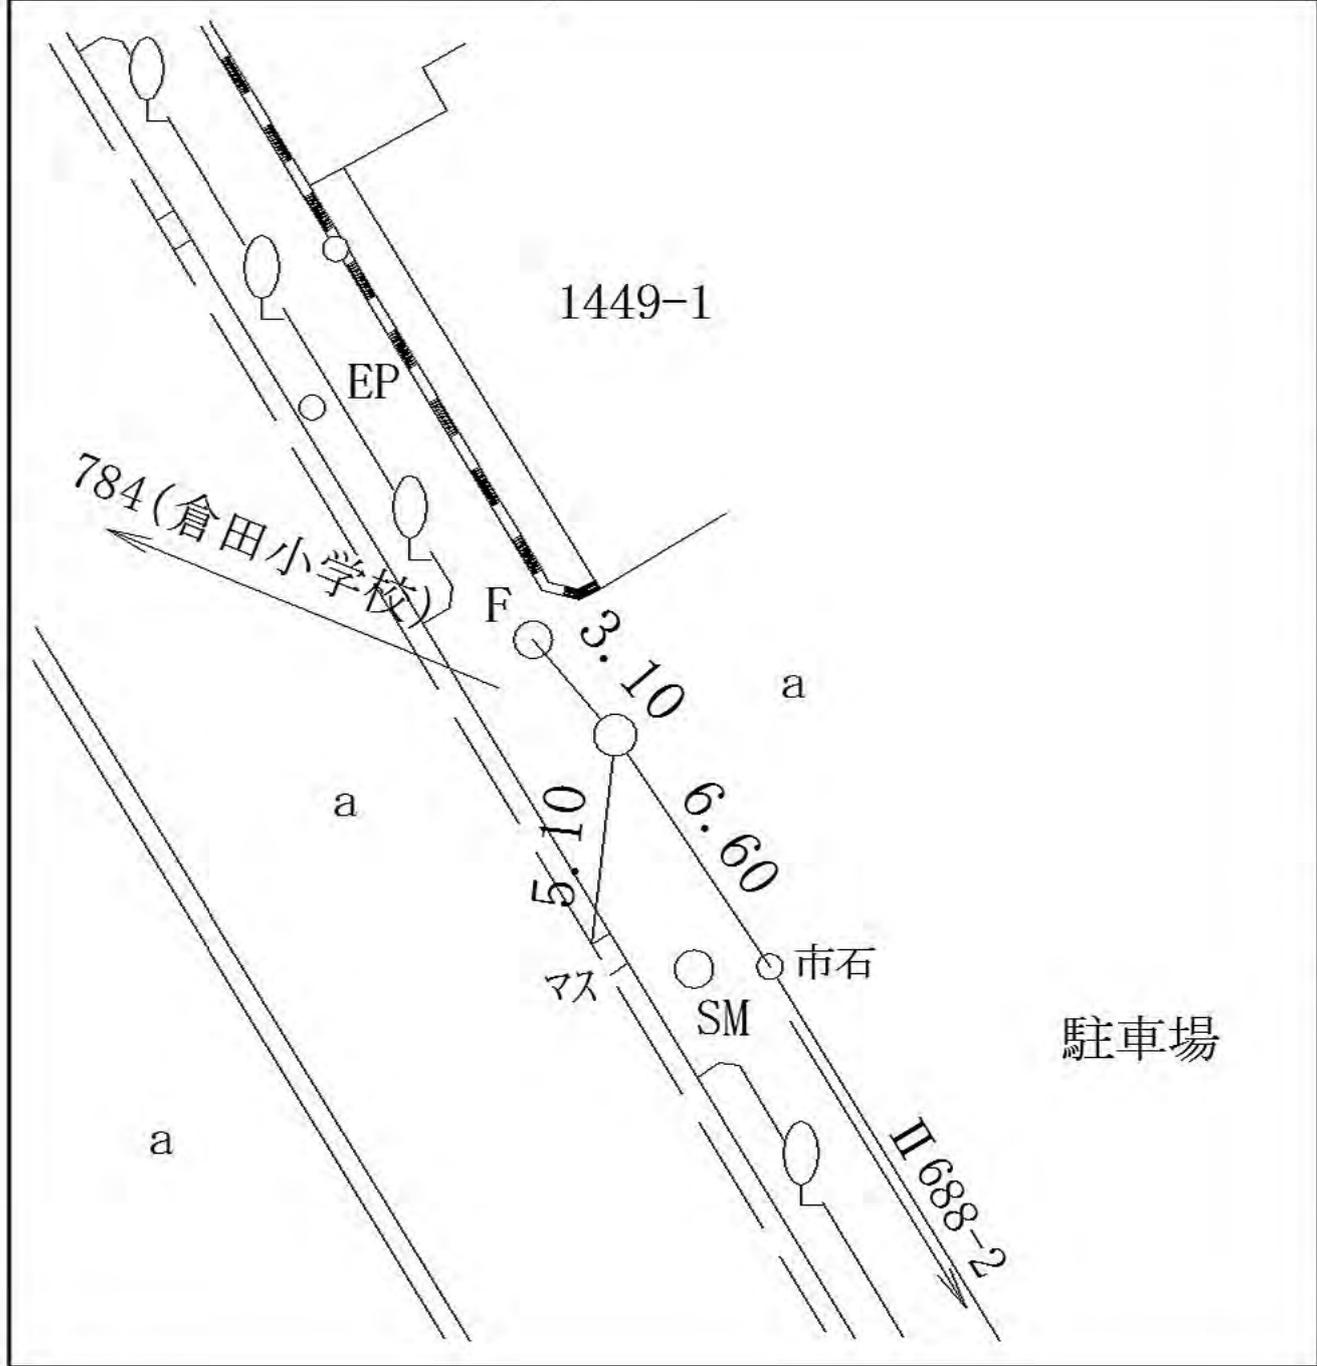


戸塚区上倉田町一四四九番一地先

線 番 号	点 番 号	標 識 ノ 種 類	所 在 地
-------------	-------------	-----------	-------

II 688	3	<div style="border: 1px solid black; border-radius: 50%; padding: 5px; display: inline-block;">金属標</div> ・ 鋌 ・ 木杭 キザミ	戸塚区下倉田町一三六五番一地先
--------	---	--	-----------------

要 図	
-----	--

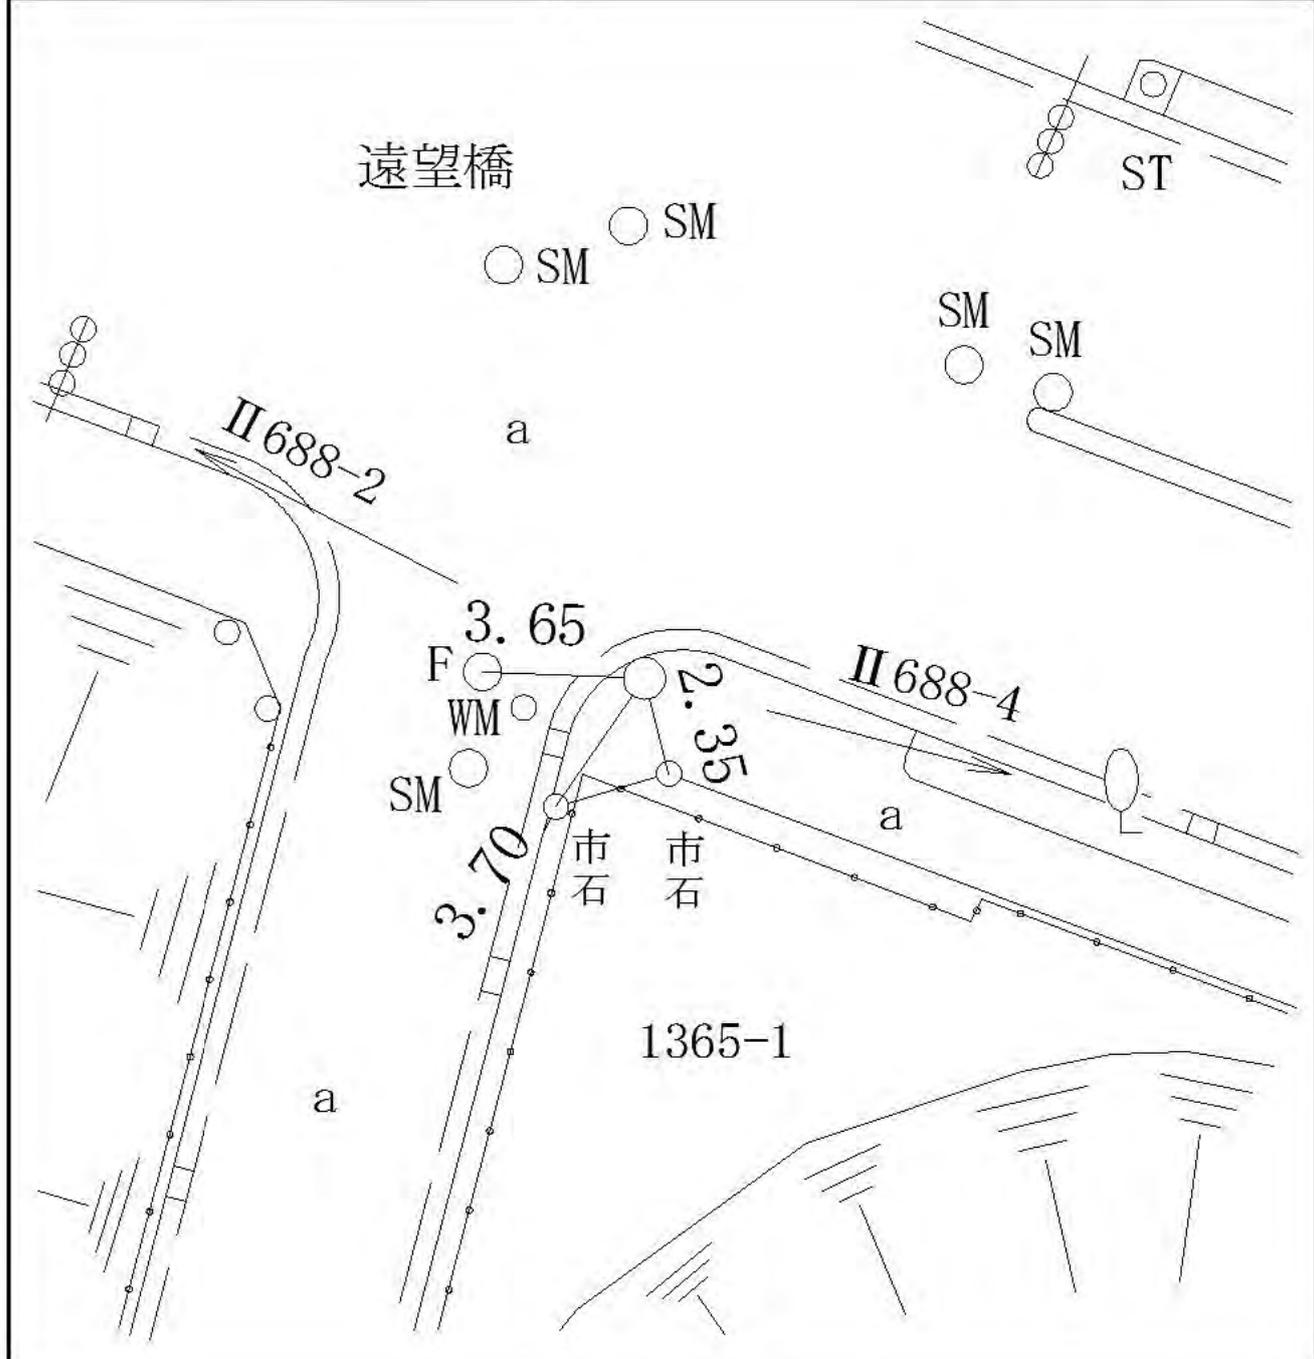


戸塚区下倉田町一三六五番一地先

線 番 号	点 番 号	標 識 ノ 種 類	所 在 地
-------------	-------------	-----------	-------

II 688	4	金属標 ・鋸・木杭 キザミ	戸塚区舞岡町一七六四番地先
--------	---	--	---------------


要 図	
-----	--

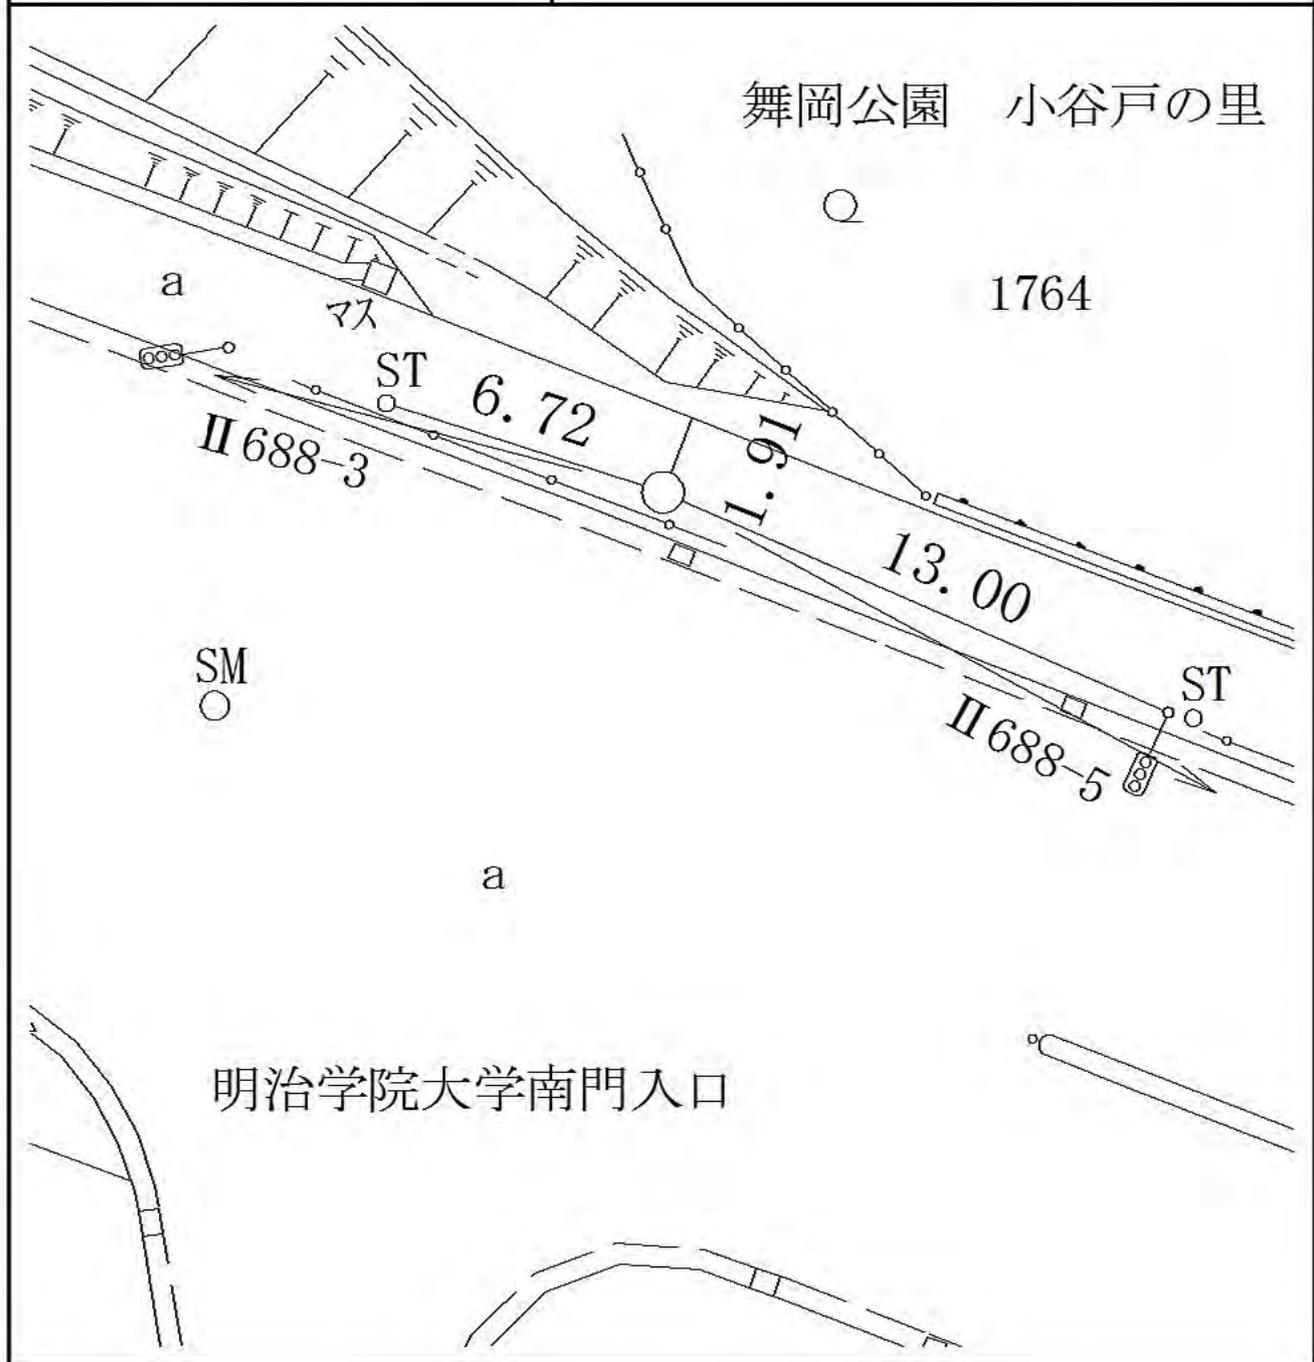


線 番 号	点 番 号	標 識 ノ 種 類	所 在 地
-------------	-------------	-----------	-------

Ⅱ 688	5	<div style="border: 1px solid black; border-radius: 50%; padding: 5px; display: inline-block;">金属標</div> ・ 鋌 ・ 木杭 キザミ	戸塚区舞岡町一七六四番地先
-------	---	--	---------------

要 図		
-----	--	--

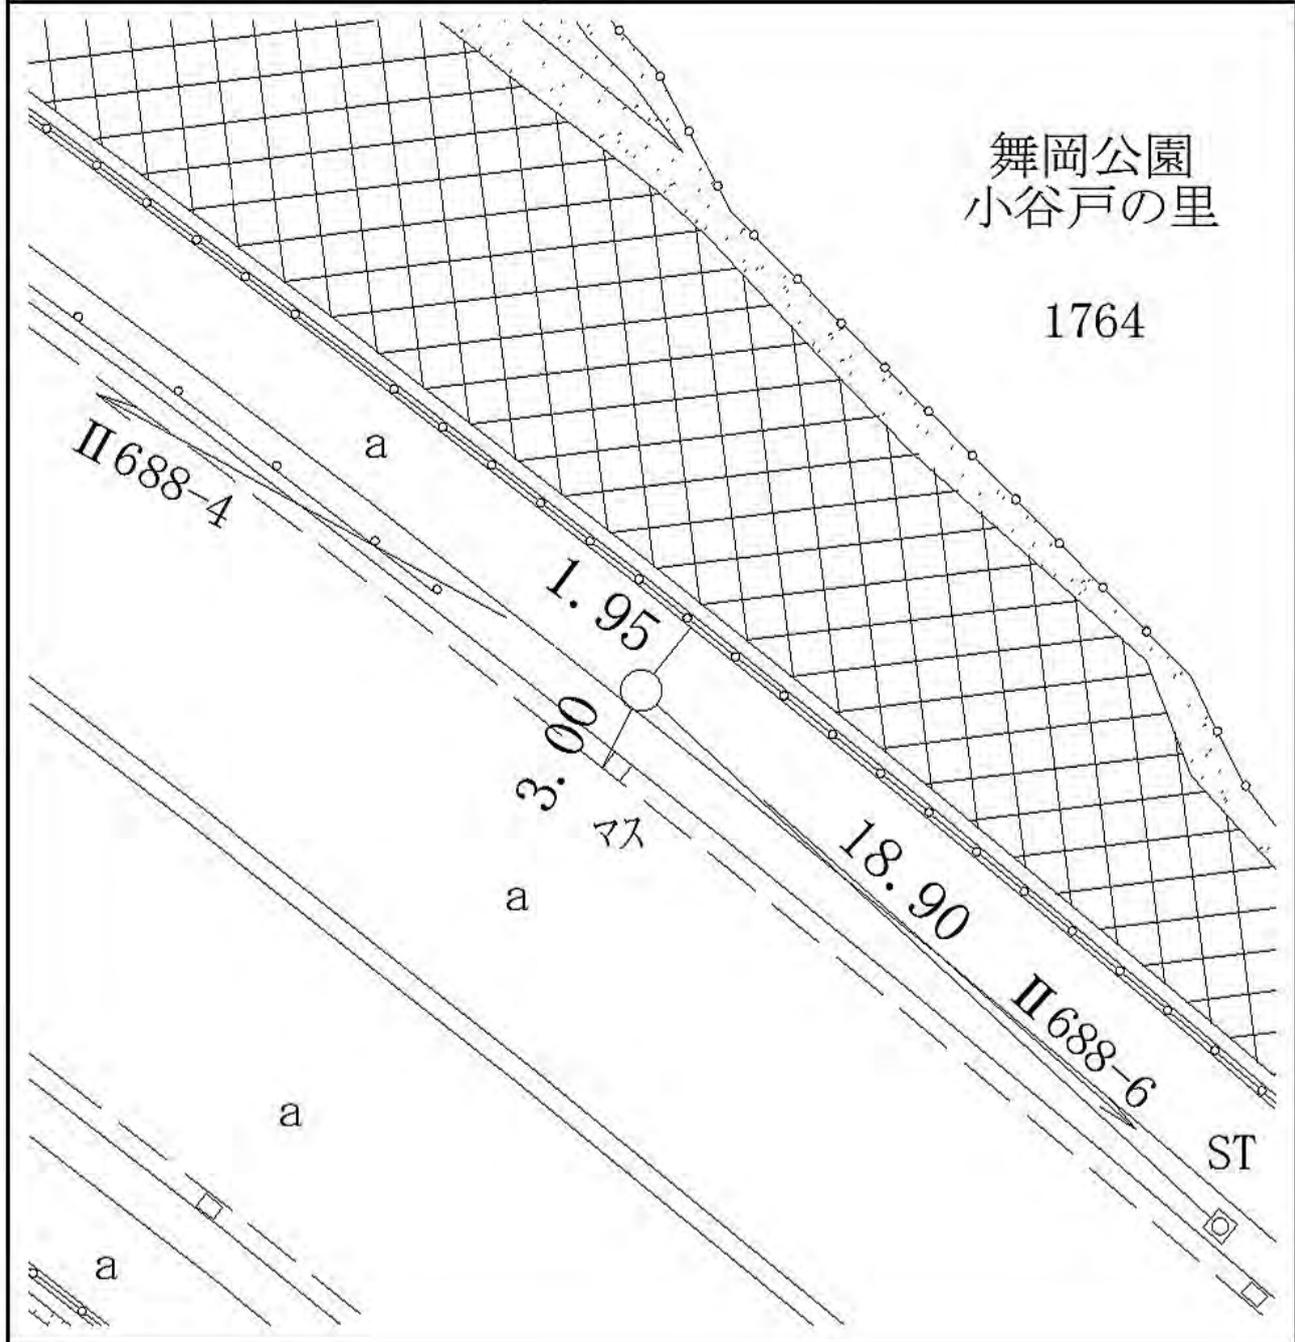


線 番 号	点 番 号	標 識 ノ 種 類	所 在 地
II 688	6	金属標 ・鋳・木杭 キザミ	戸塚区舞岡町一八二二番二地先
要 図			

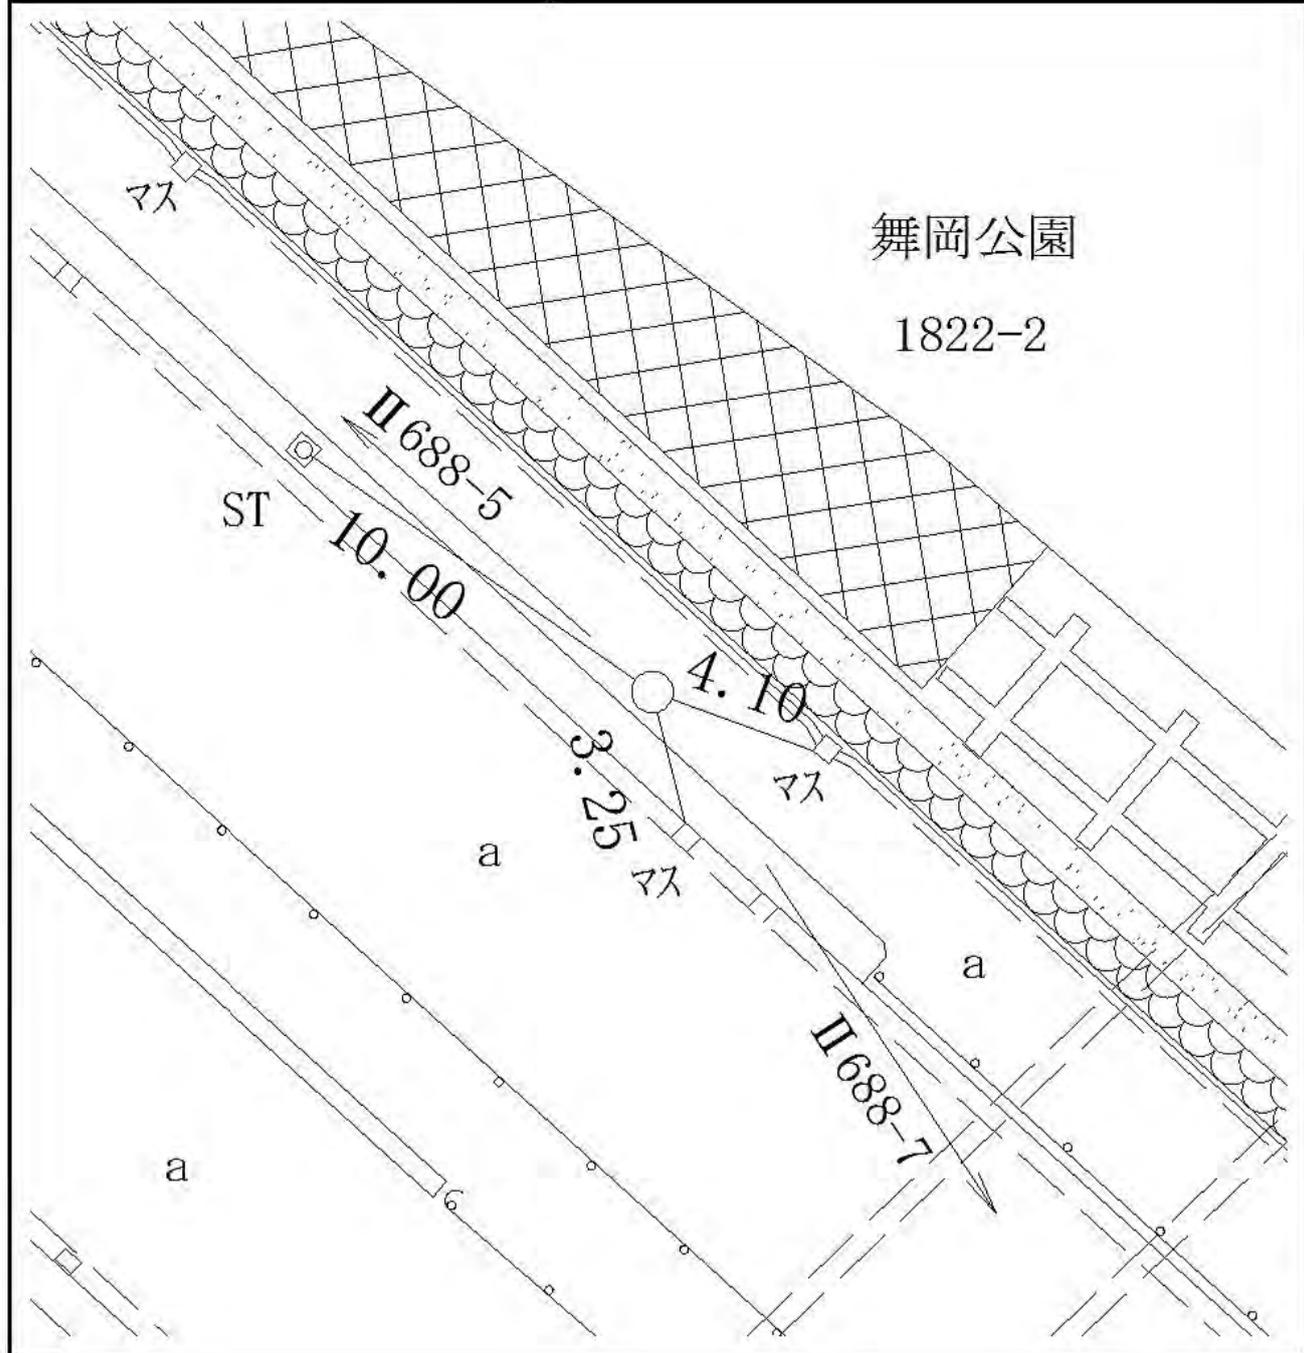

線 番 号	点 番 号	標 識 ノ 種 類	所 在 地
-------------	-------------	-----------	-------

II 688	8	<div style="border: 1px solid black; border-radius: 50%; padding: 5px; display: inline-block;">金属標</div> ・ 鋌 ・ 木杭 キザミ
--------	---	--

要 図

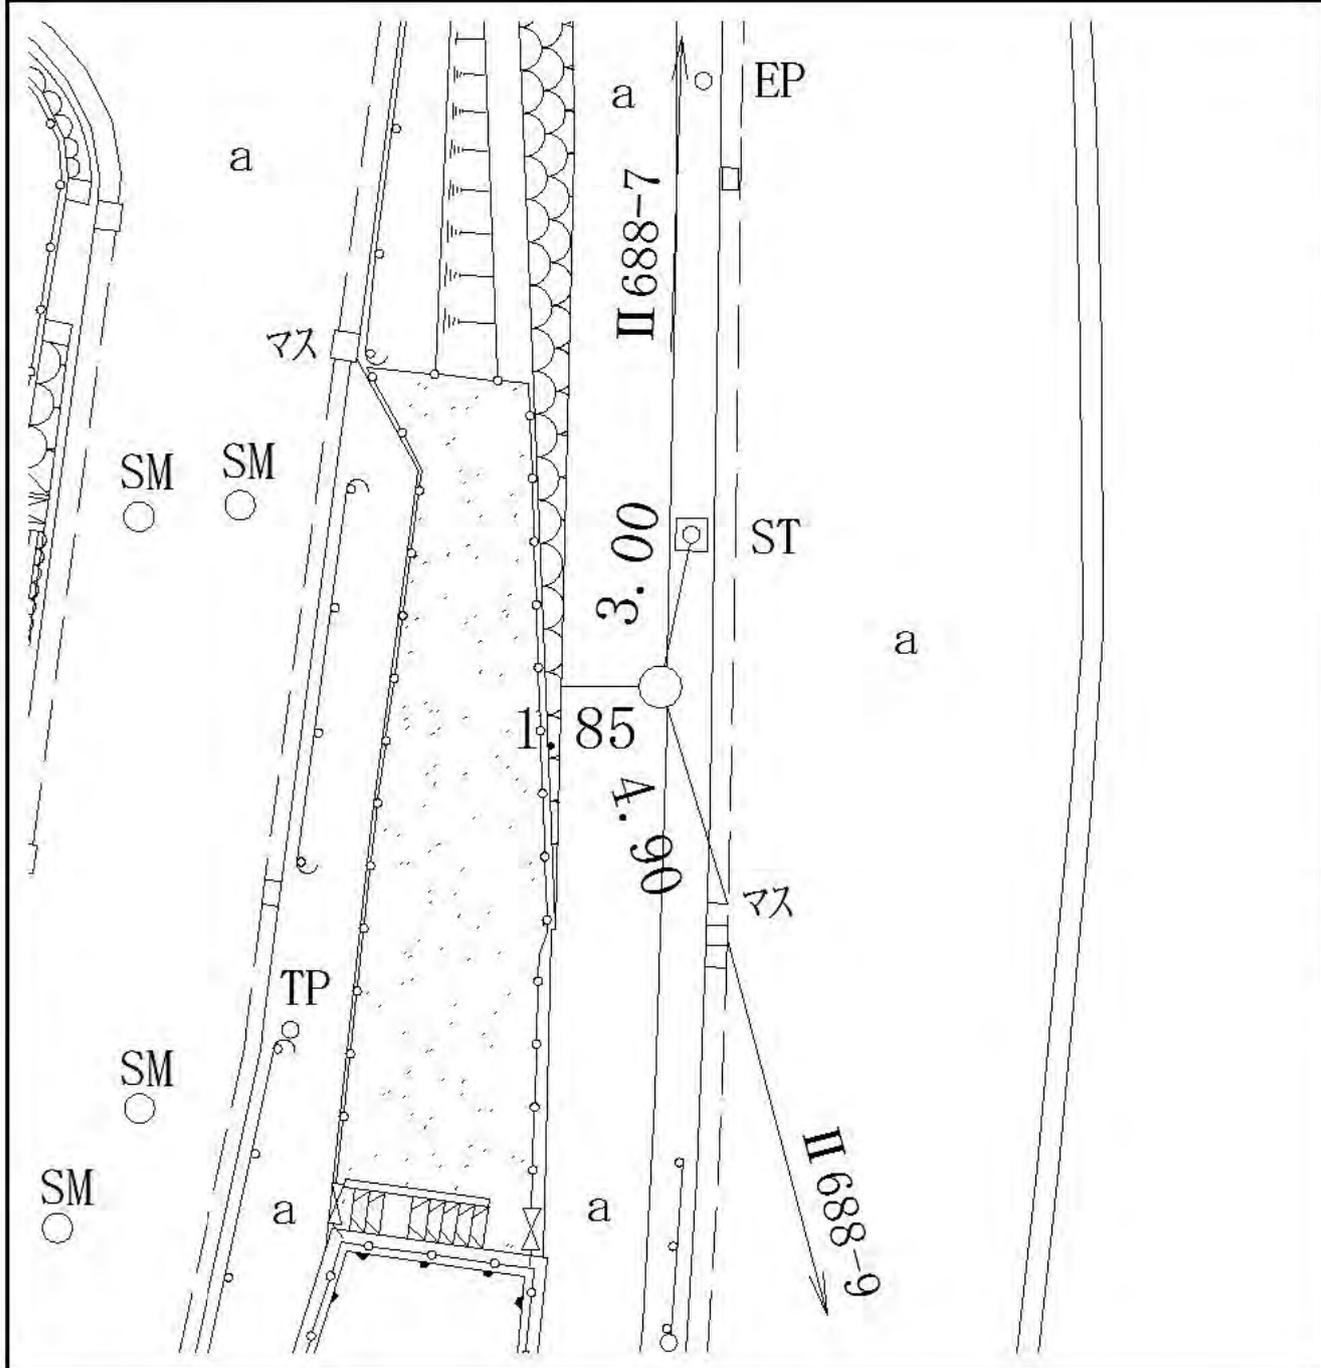


栄区小菅ヶ谷四丁目五六七番地先

線 番 号	点 番 号	標 識 ノ 種 類	所 在 地
-------------	-------------	-----------	-------

II 688	9	<div style="border: 1px solid black; border-radius: 50%; padding: 5px; display: inline-block;">金属標</div> ・ 鋌 ・ 木杭 キザミ
--------	---	--

要 図

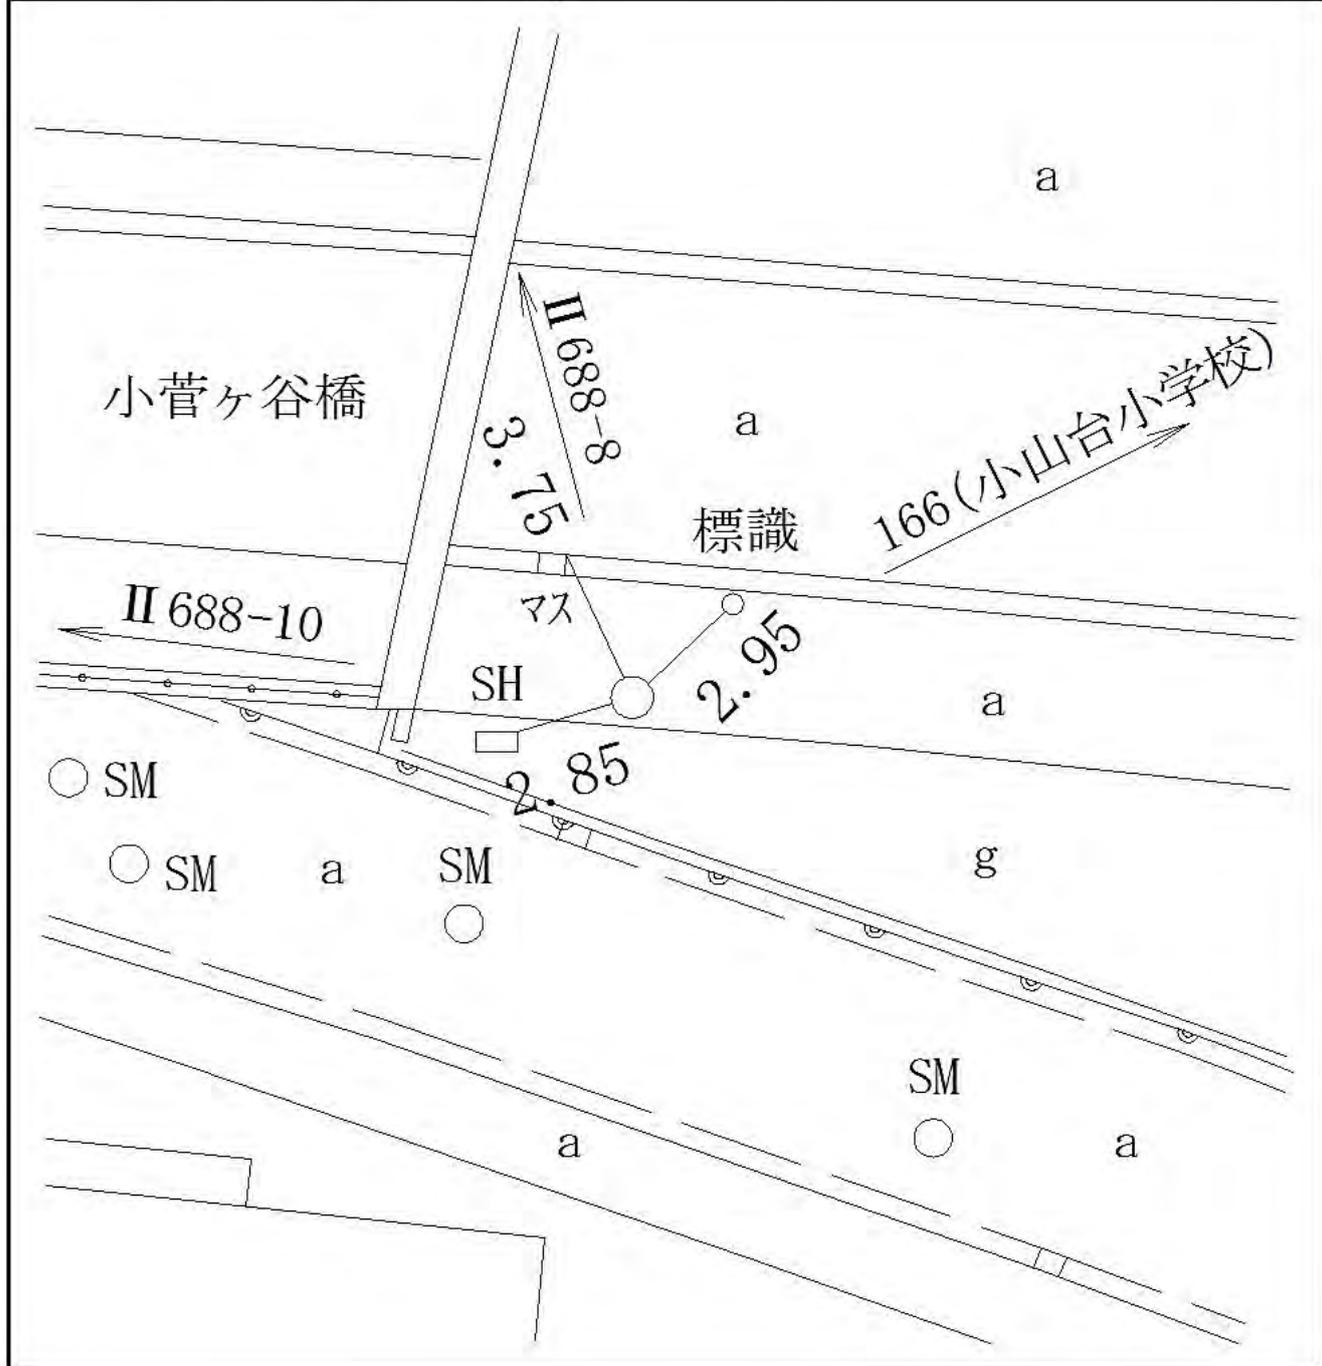


栄区小菅ヶ谷四丁目六〇三番地先

線 番 号	点 番 号	標 識 ノ 種 類	所 在 地
-------------	-------------	-----------	-------

II 688	10	<div style="border: 1px solid black; border-radius: 50%; padding: 5px; display: inline-block;">金属標</div> ・ 鋌 ・ 木杭 キザミ
--------	----	--

要 図

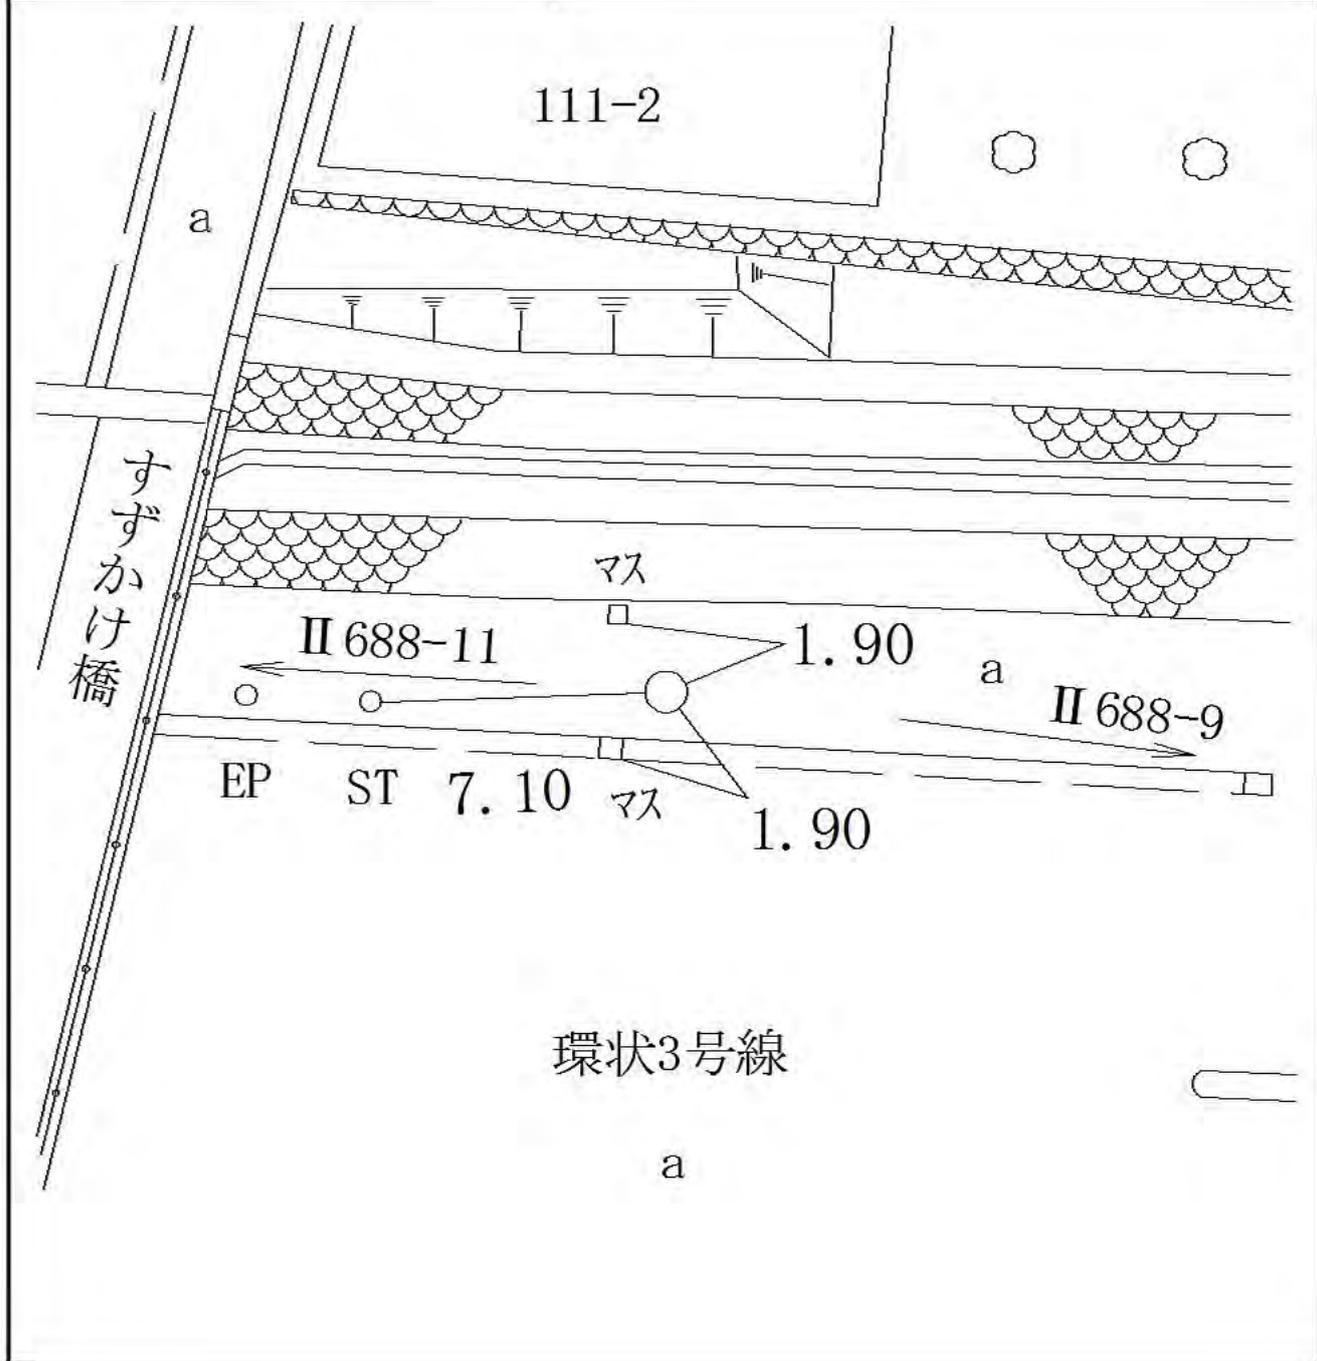


栄区小菅ヶ谷四丁目七七番地先


線 番 号	点 番 号	標 識 ノ 種 類	所 在 地
-------------	-------------	-----------	-------------

II 688	11	金属標・鋏・木杭 キザミ	栄区本郷台五丁目七五番一二地先
--------	----	-----------------	-----------------

要 図

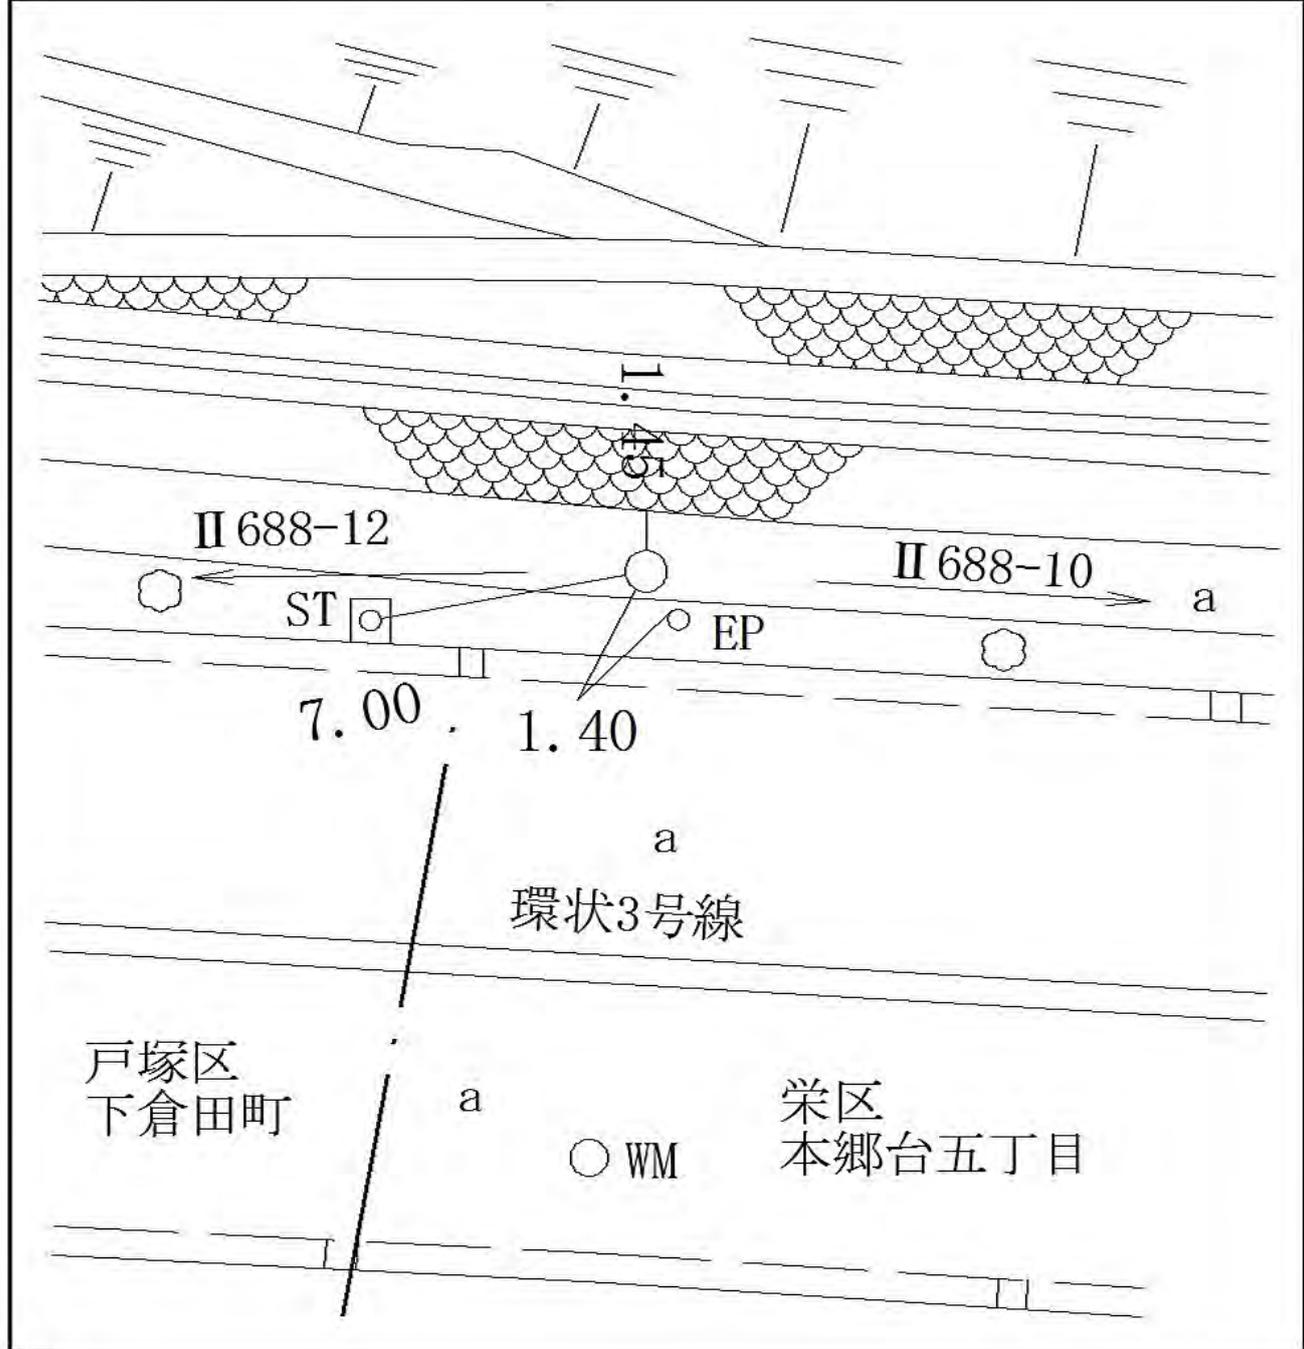

線 番 号	点 番 号	標 識 ノ 種 類	所 在 地
II 688	12	<div style="border: 1px solid black; border-radius: 50%; padding: 5px; display: inline-block;">金属標</div> ・ 鋌 ・ 木杭 キザミ	戸塚区下倉田町一八六九番一地先
要 図			

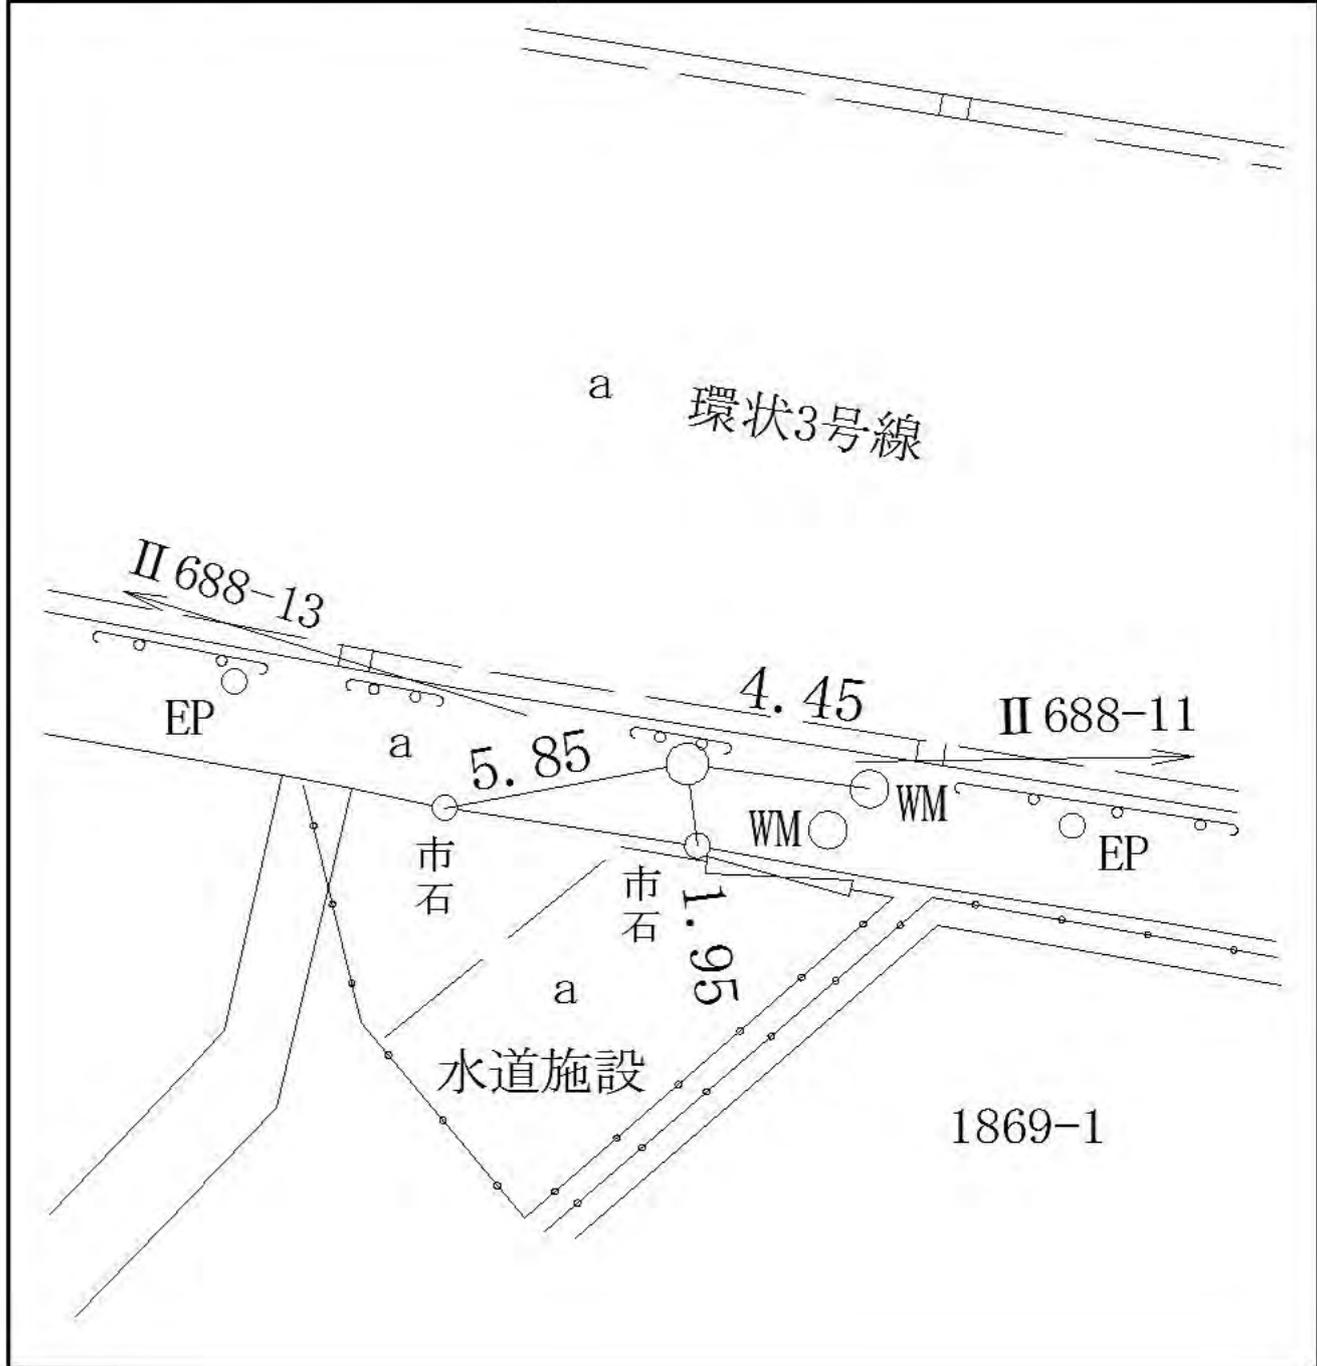

戸塚区下倉田町一八六九番一地先

線 番 号	点 番 号	標 識 ノ 種 類	所 在 地
-------------	-------------	-----------	-------


II 688	13	<div style="border: 1px solid black; border-radius: 50%; padding: 5px; display: inline-block;">金属標</div> ・ 鋏 ・ 木杭 キザミ
--------	----	--

要 図

戸塚区下倉田町一八九七番九七地先




線 番 号	点 番 号	標 識 ノ 種 類	所 在 地
II 688	14	<div style="border: 1px solid black; border-radius: 50%; padding: 5px; display: inline-block;">金属標</div> ・ 鋳 ・ 木杭 キザミ	戸塚区下倉田町一八九七番三三地先
要 図			

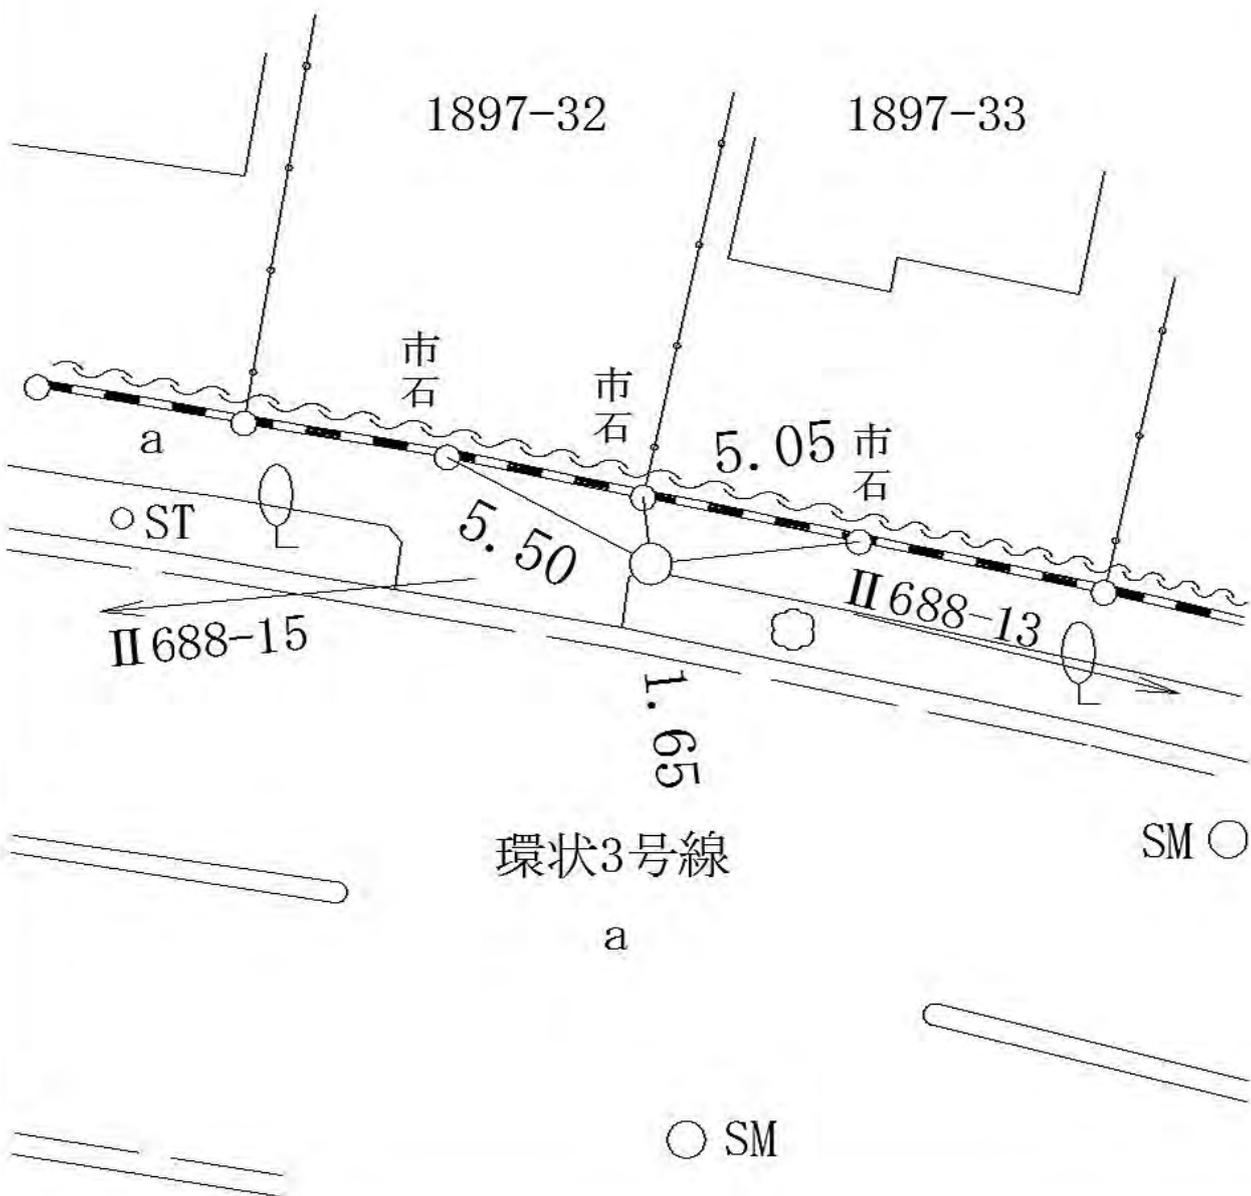

線 番 号	点 番 号	標 識 ノ 種 類	所 在 地
-------------	-------------	-----------	-------


II 688	15	<div style="border: 1px solid black; border-radius: 50%; padding: 5px; display: inline-block;">金属標</div> ・ 鋌 ・ 木杭 キザミ
--------	----	--

要 図

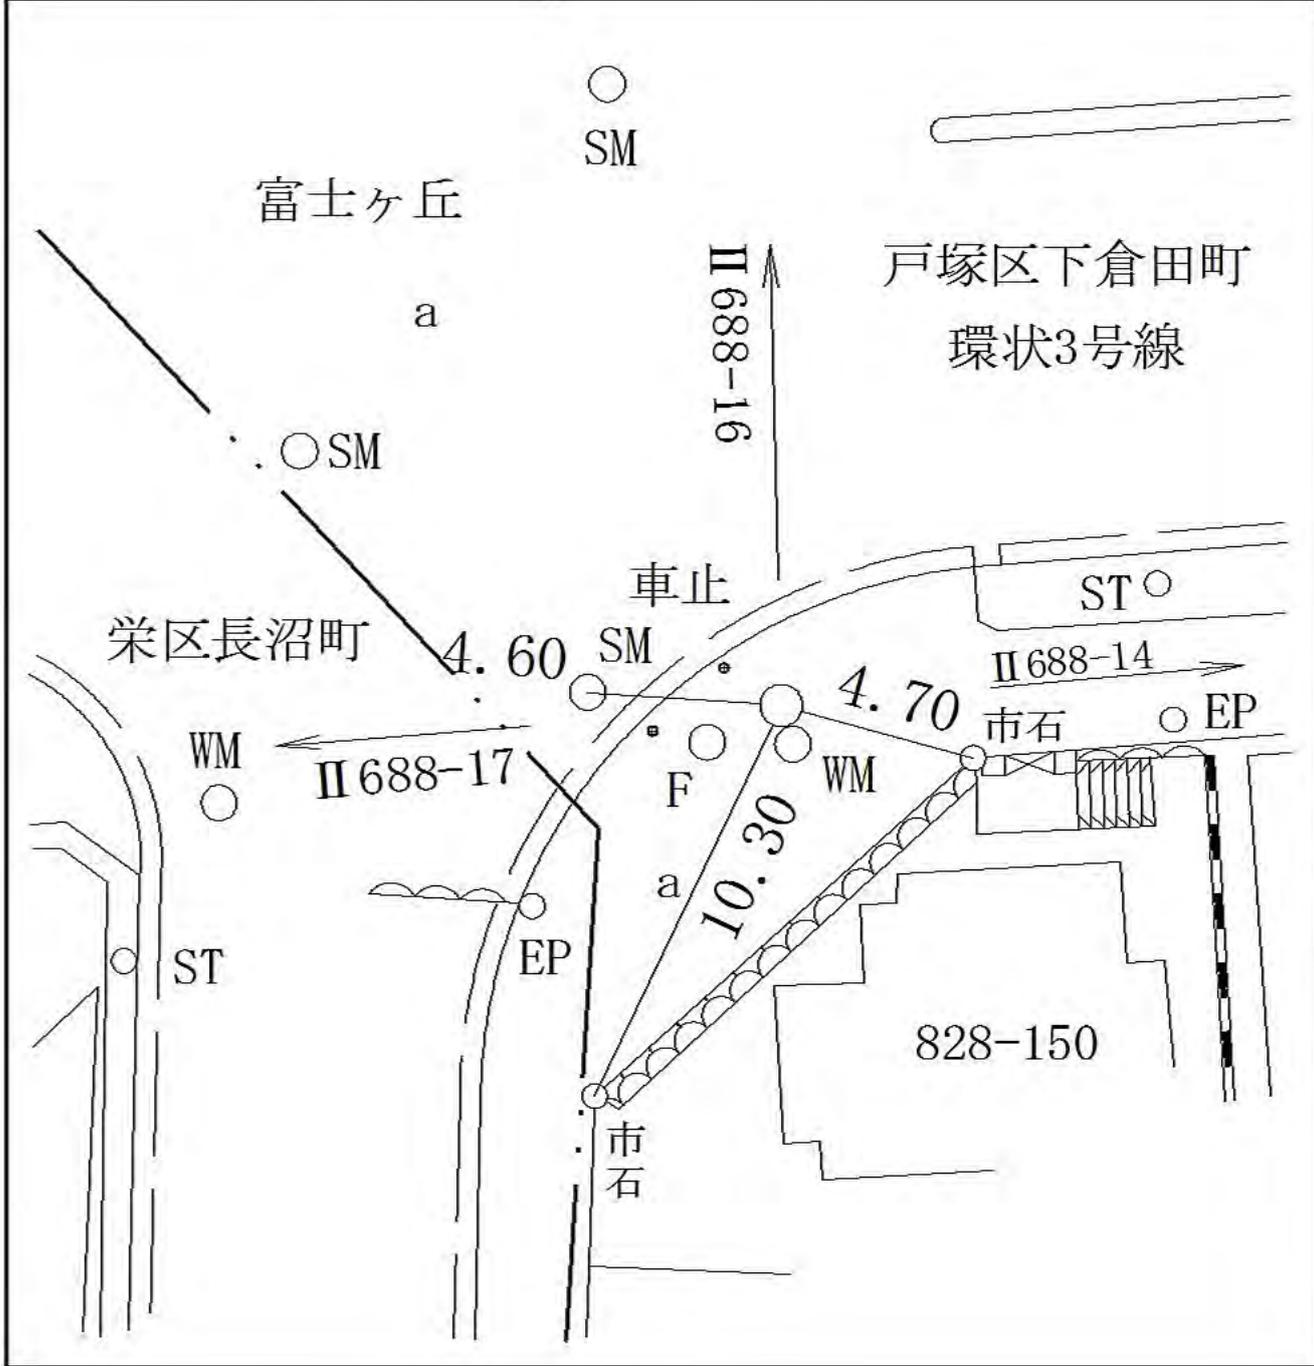

戸塚区下倉田町八二八番一五〇地先


線 番 号	点 番 号	標 識 ノ 種 類	所 在 地
II 688	16	<div style="border: 1px solid black; border-radius: 50%; padding: 5px; display: inline-block;">金属標</div> ・ 鋌 ・ 木杭 キザミ	戸塚区下倉田町八二五番地先
要 図			

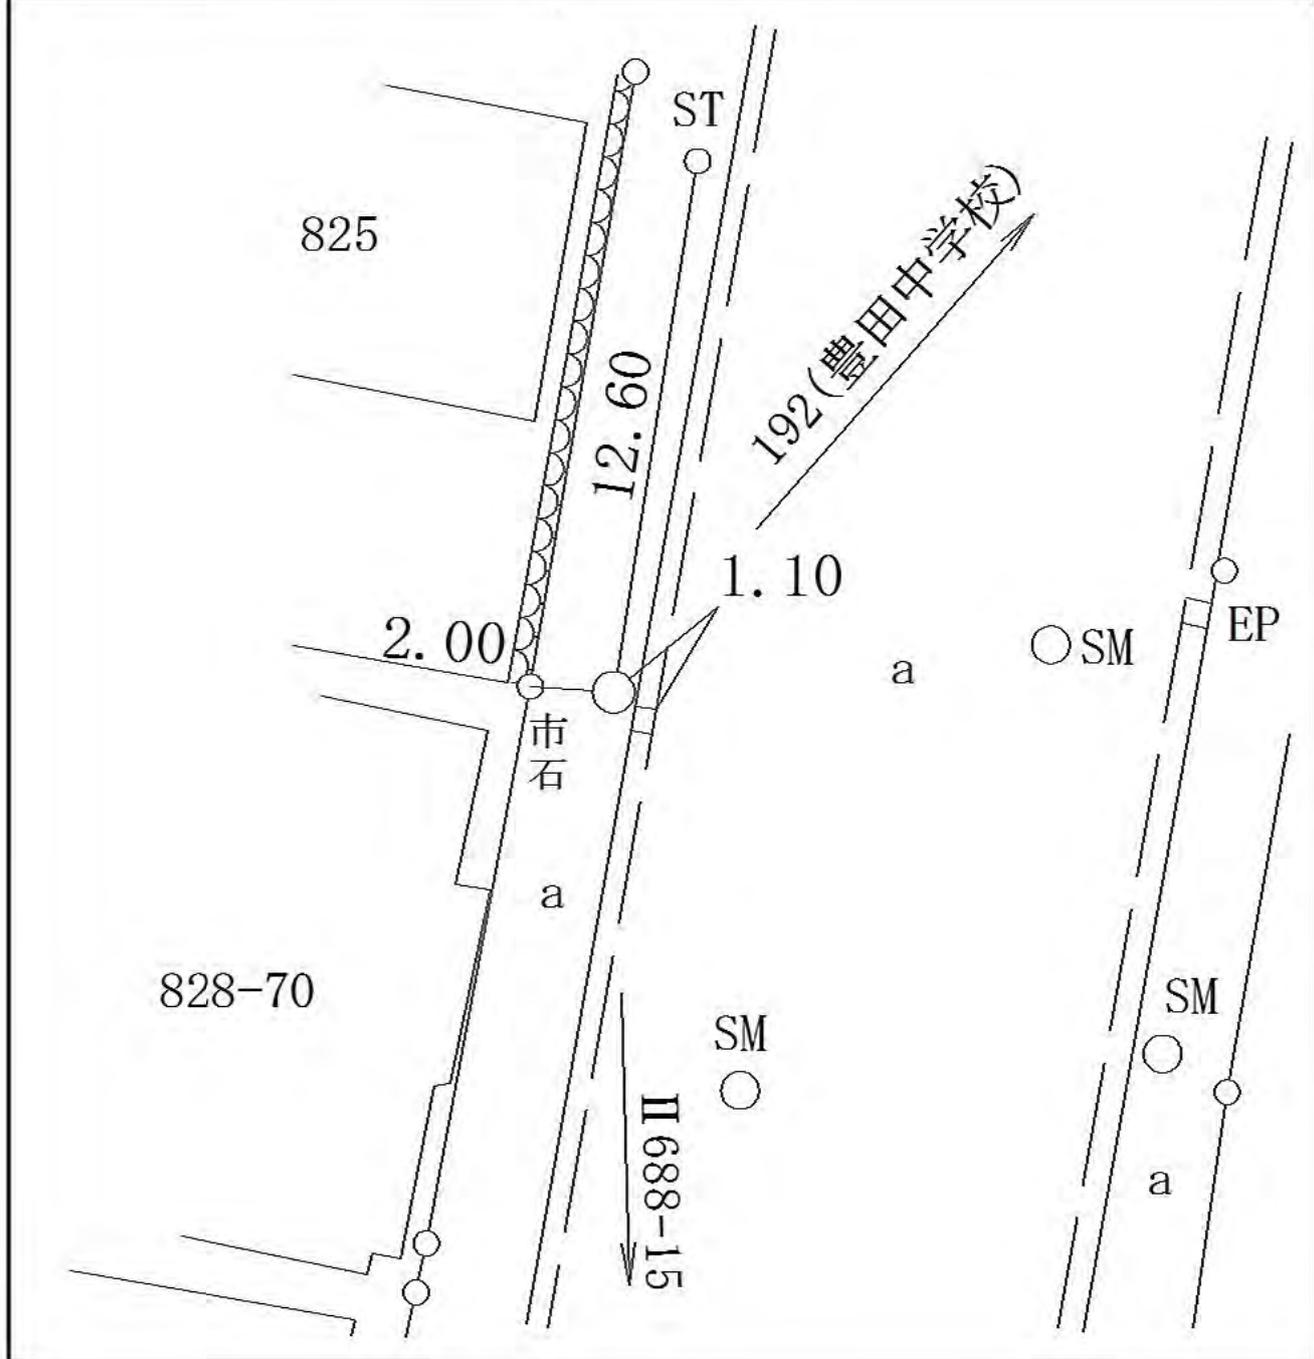

線 番 号	点 番 号	標 識 ノ 種 類	所 在 地
-------------	-------------	-----------	-------


Ⅱ 688	18	<div style="border: 1px solid black; border-radius: 50%; padding: 5px; display: inline-block;">金属標</div> ・ 鋌 ・ 木杭 キザミ
-------	----	--

要 図

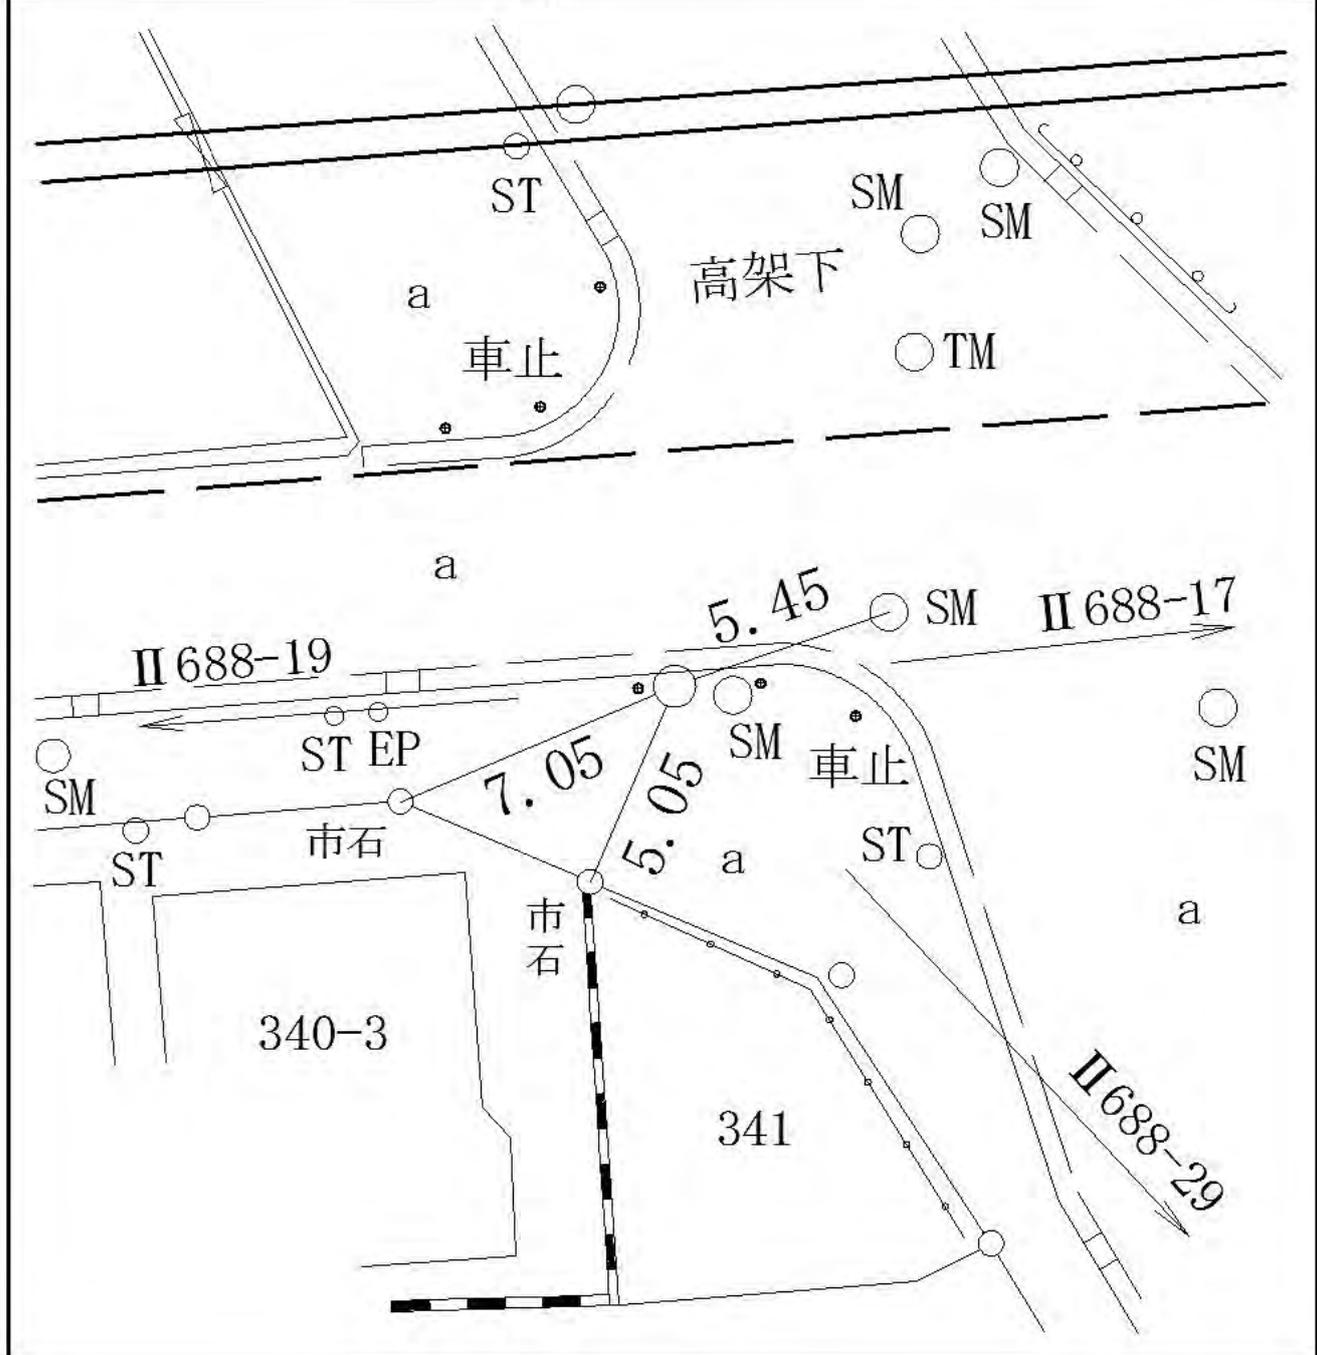

栄区長沼町三四〇番三地先


線 番 号	点 番 号	標 識 ノ 種 類	所 在 地
II 688	19	<div style="border: 1px solid black; border-radius: 50%; padding: 5px; display: inline-block;">金属標</div> ・ 鋏 ・ 木杭 キザミ	栄区長沼町三二八番一地先
要 図			

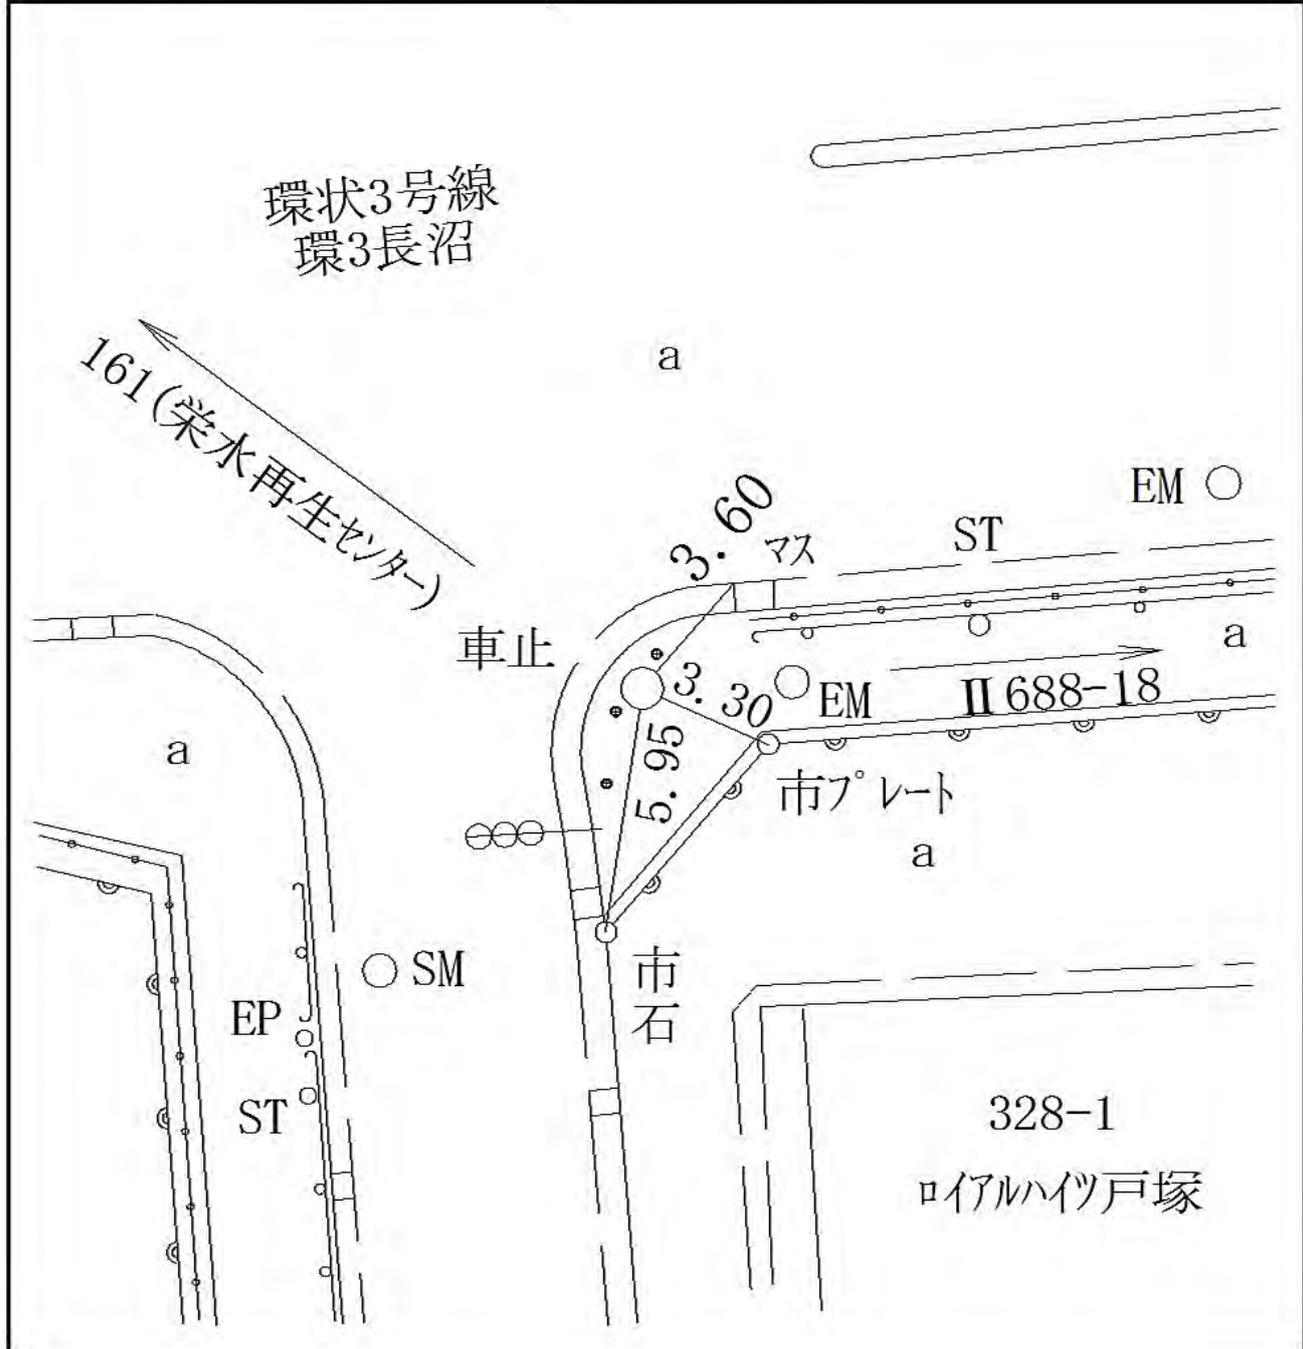

線 番 号	点 番 号	標 識 ノ 種 類	所 在 地
-------------	-------------	-----------	-------

II 688	20	金属標・鋺・木杭 キザミ	栄区本郷台二丁目二五二〇番八地先
--------	----	-----------------	------------------


要 図

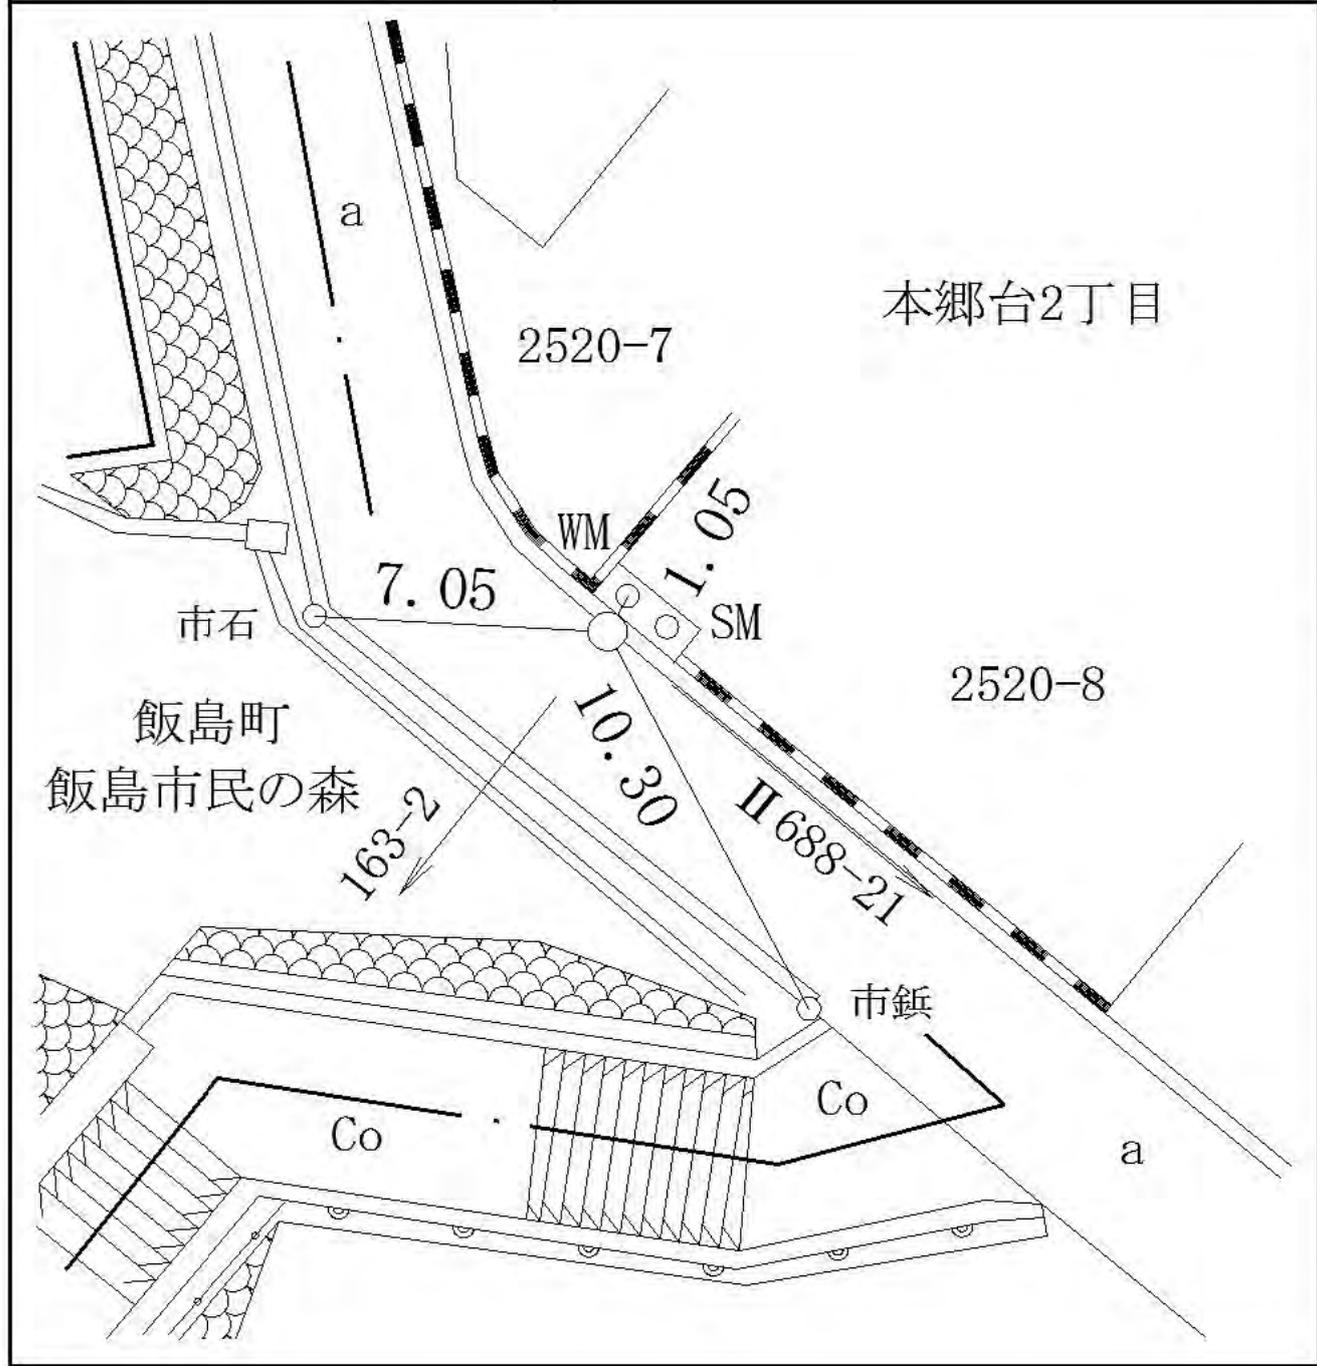

線 番 号	点 番 号	標 識 ノ 種 類	所 在 地
-------------	-------------	-----------	-------

II 688	21	<div style="border: 1px solid black; border-radius: 50%; padding: 5px; display: inline-block;">金属標</div> ・ 鋌 ・ 木杭 キザミ
--------	----	--

要 図

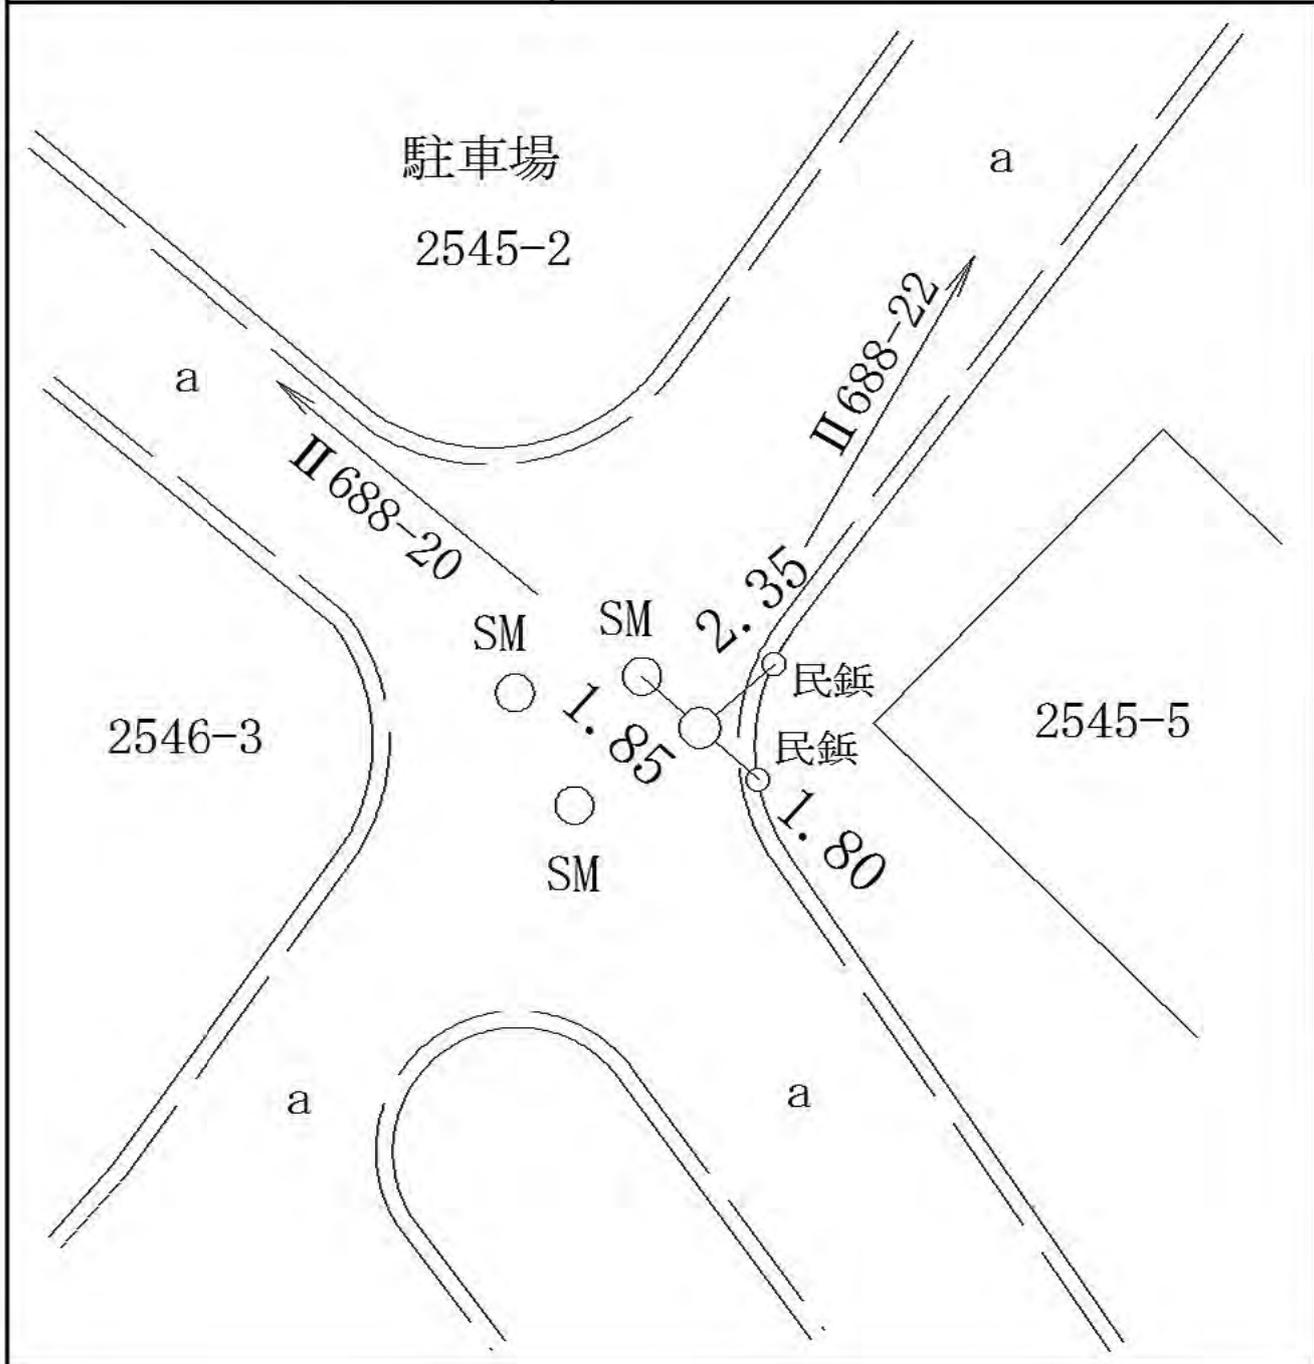


栄区本郷台二丁目二五四五番五地先

線 番 号	点 番 号	標 識 ノ 種 類	所 在 地
-------------	-------------	-----------	-------------

II 688	22	<div style="border: 1px solid black; border-radius: 50%; padding: 5px; display: inline-block;">金属標</div> ・ 鋌 ・ 木杭 キザミ
--------	----	--

要 図

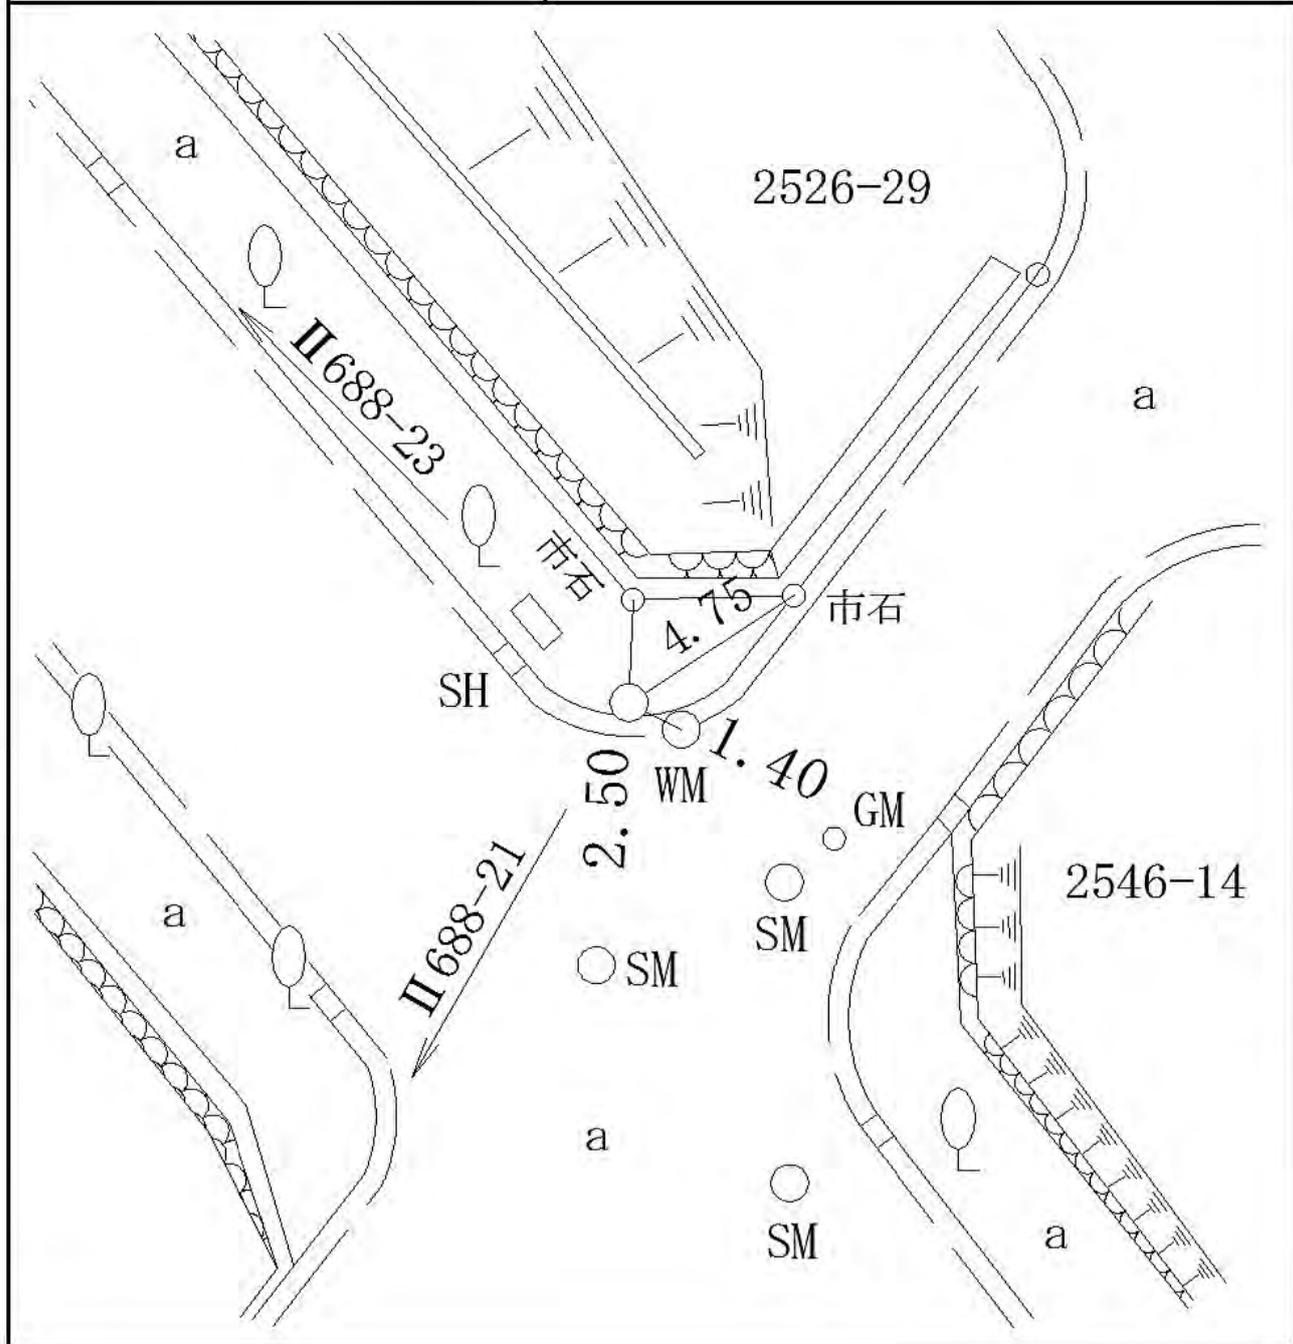

栄区本郷台三丁目二五二六番一九地先

線 番 号	点 番 号	標 識 ノ 種 類	所 在 地
-------------	-------------	-----------	-------

Ⅱ 688	23	<div style="border: 1px solid black; border-radius: 50%; padding: 5px; display: inline-block;">金属標</div> ・ 鋌 ・ 木杭 キザミ	栄区本郷台三丁目二八三五番七地先
要 図			




線 番 号	点 番 号	標 識 ノ 種 類	所 在 地
-------------	-------------	-----------	-------

II 688	24	<div style="border: 1px solid black; border-radius: 50%; padding: 5px; display: inline-block;">金属標</div> ・ 鋳 ・ 木杭 キザミ
--------	----	--

要 図


栄区本郷台三丁目二八四〇番地先

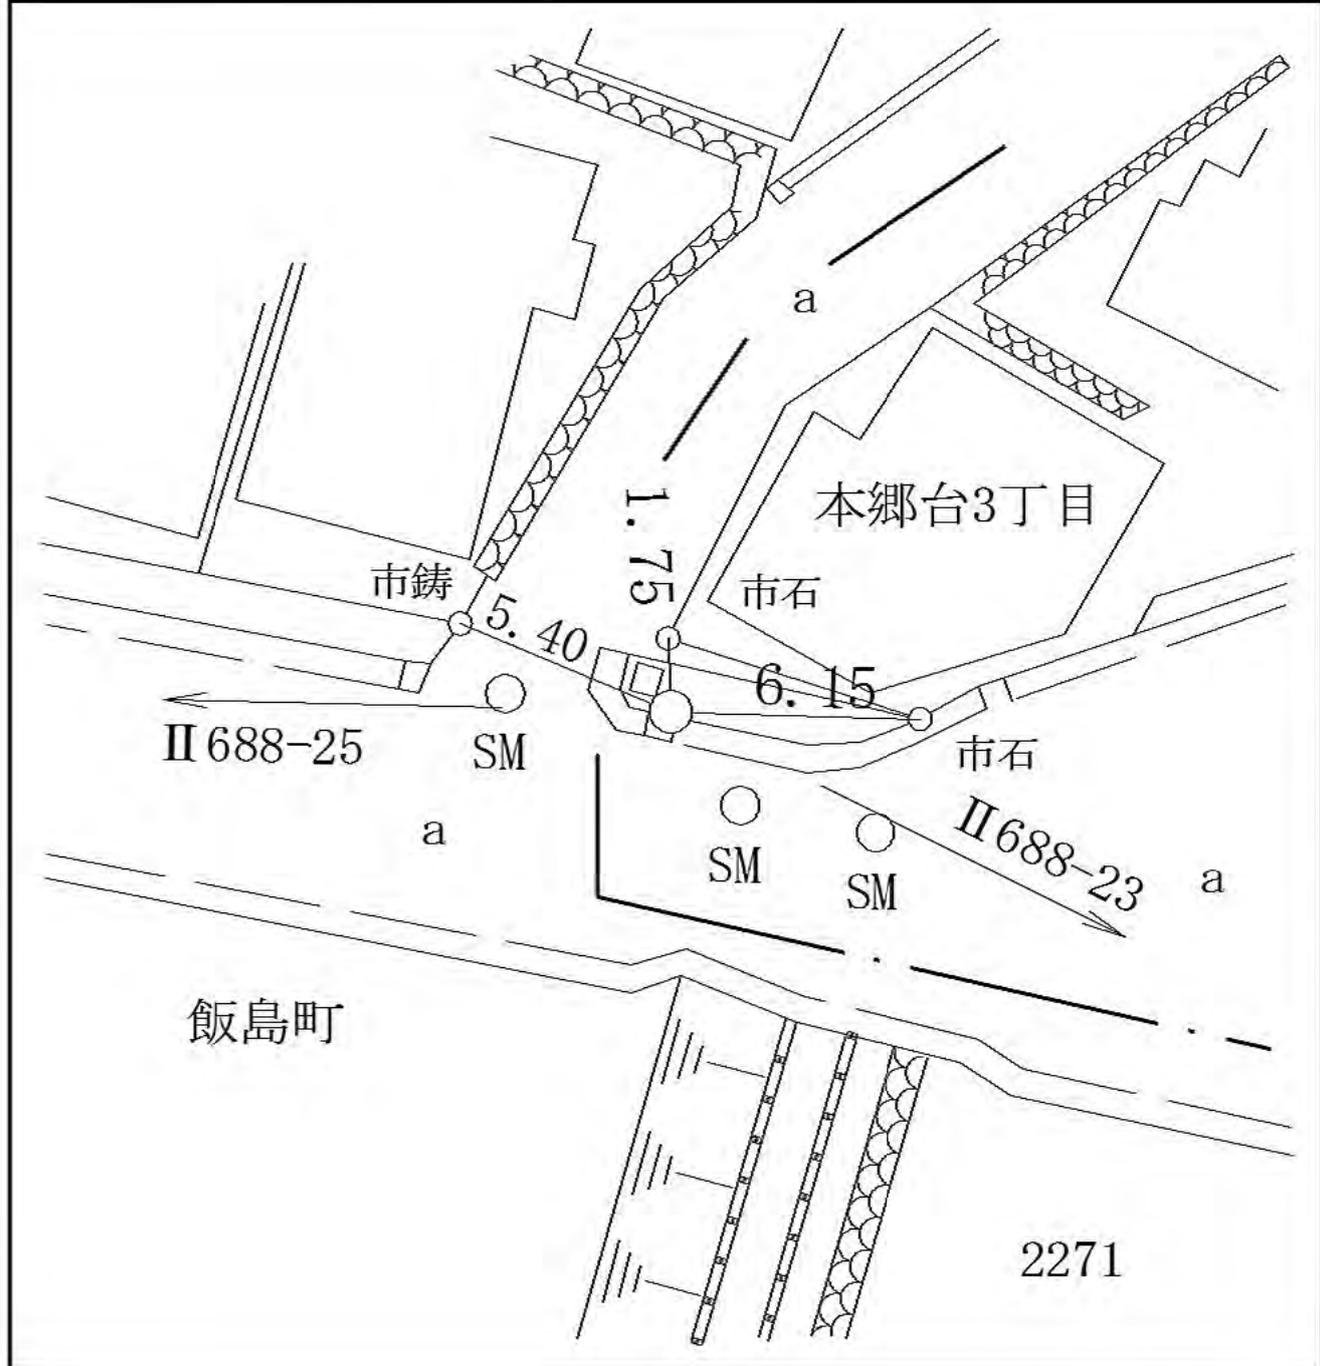

線 番 号	点 番 号	標 識 ノ 種 類	所 在 地
-------------	-------------	-----------	-------

II 688	25	金属標・鋸・木杭 キザミ	栄区飯島町一三六八番一地先
--------	----	-----------------	---------------

要 図

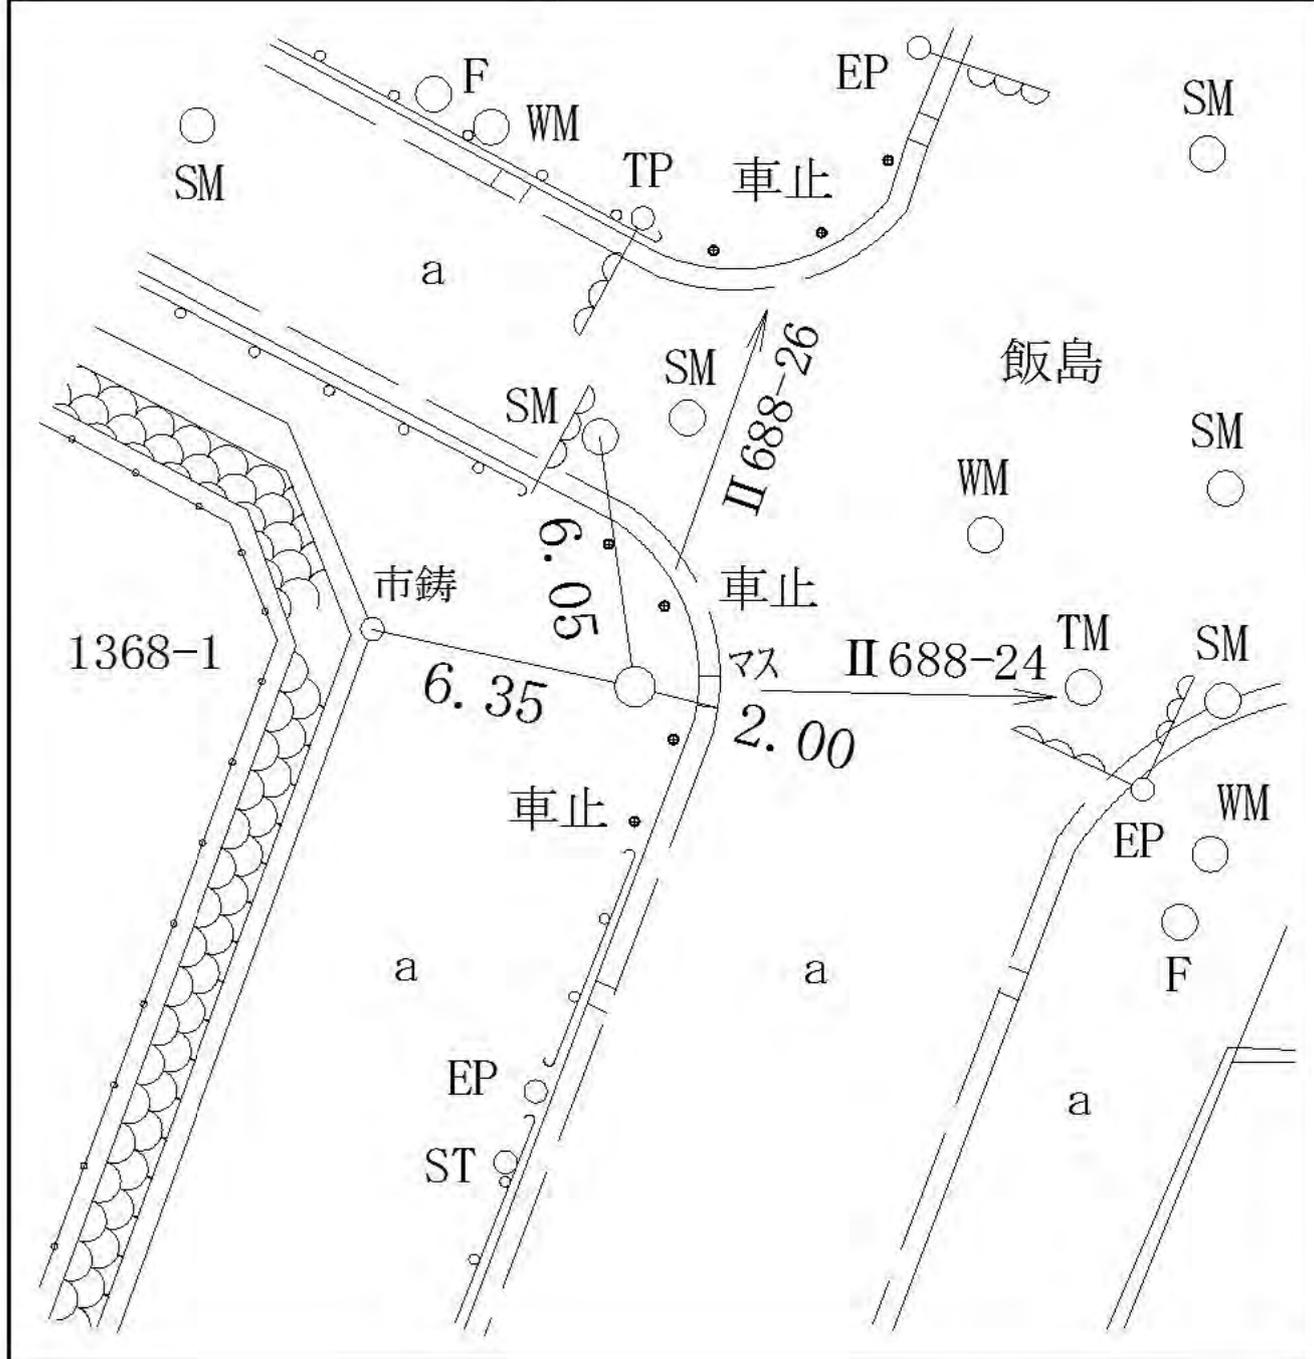


線 番 号	点 番 号	標 識 ノ 種 類	所 在 地
-------------	-------------	-----------	-------------

II 688	26	<div style="border: 1px solid black; border-radius: 50%; padding: 5px; display: inline-block;">金属標</div> ・ 鋸 ・ 木杭 キザミ
--------	----	--

要 図


栄区飯島町一三八九番地先

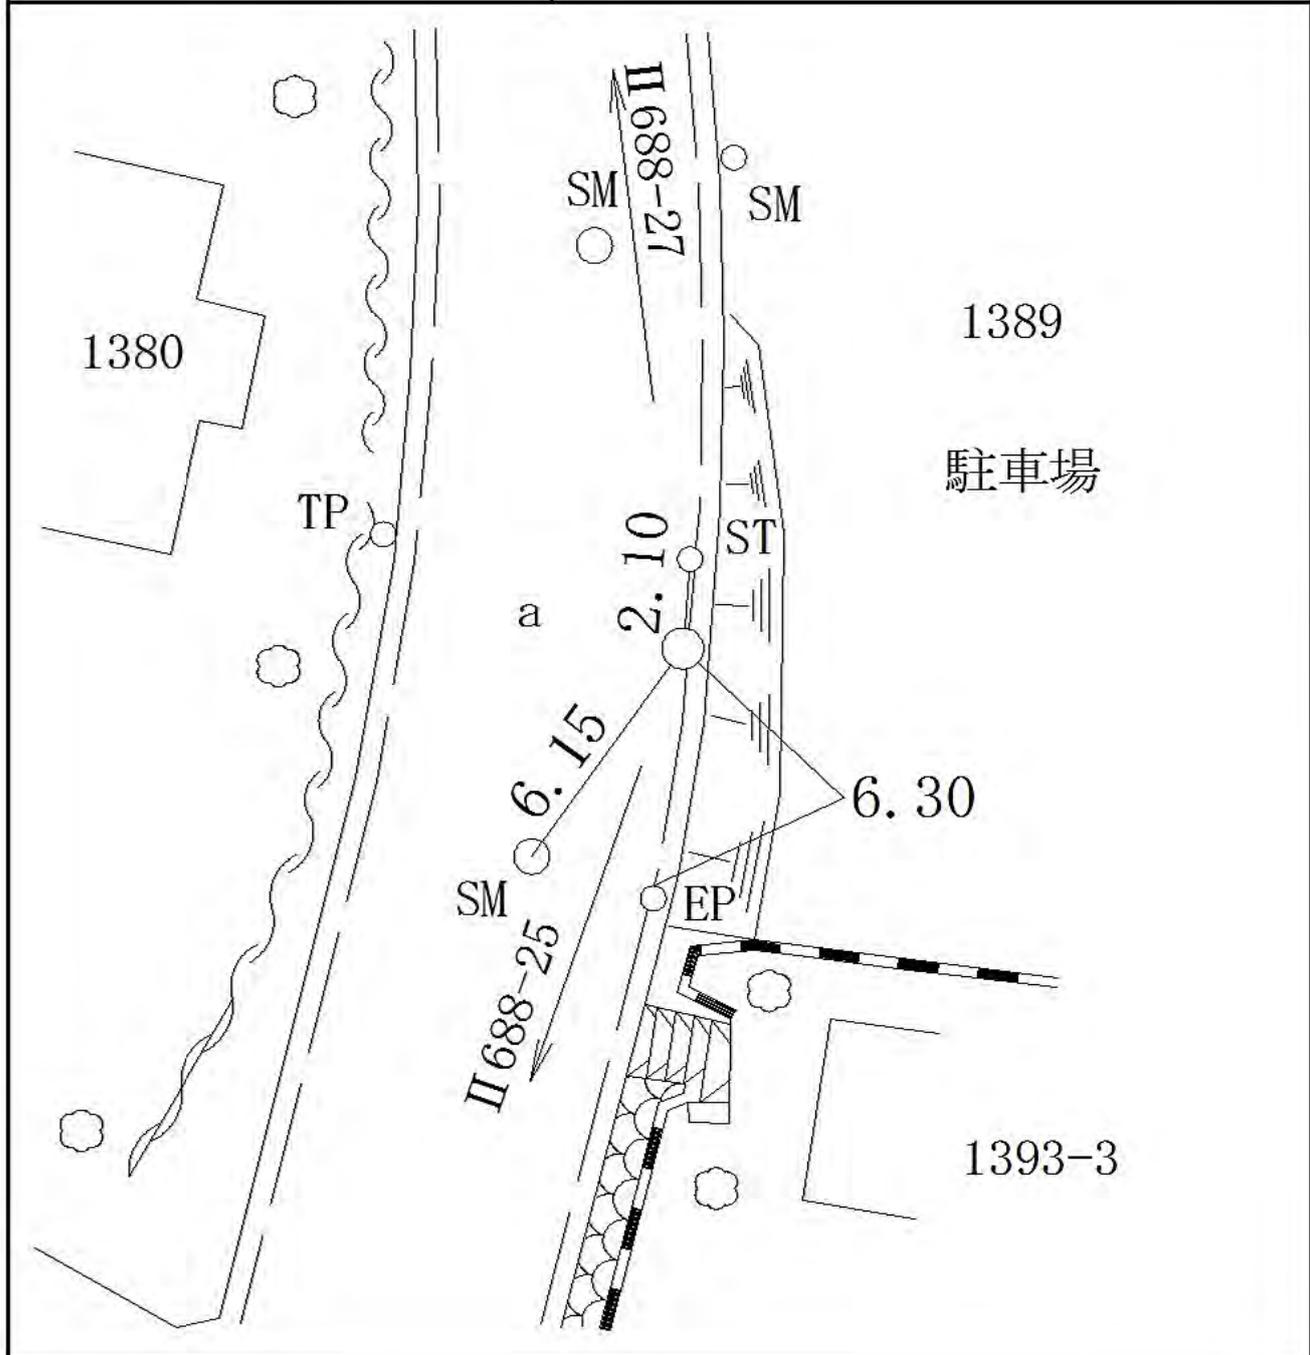

線 番 号	点 番 号	標 識 ノ 種 類	所 在 地
-------------	-------------	-----------	-------

II 688	27	<div style="border: 1px solid black; border-radius: 50%; padding: 5px; display: inline-block;">金属標</div> ・ 鋌 ・ 木杭 キザミ	栄区飯島町一三八一第一地先
--------	----	--	---------------


要 図

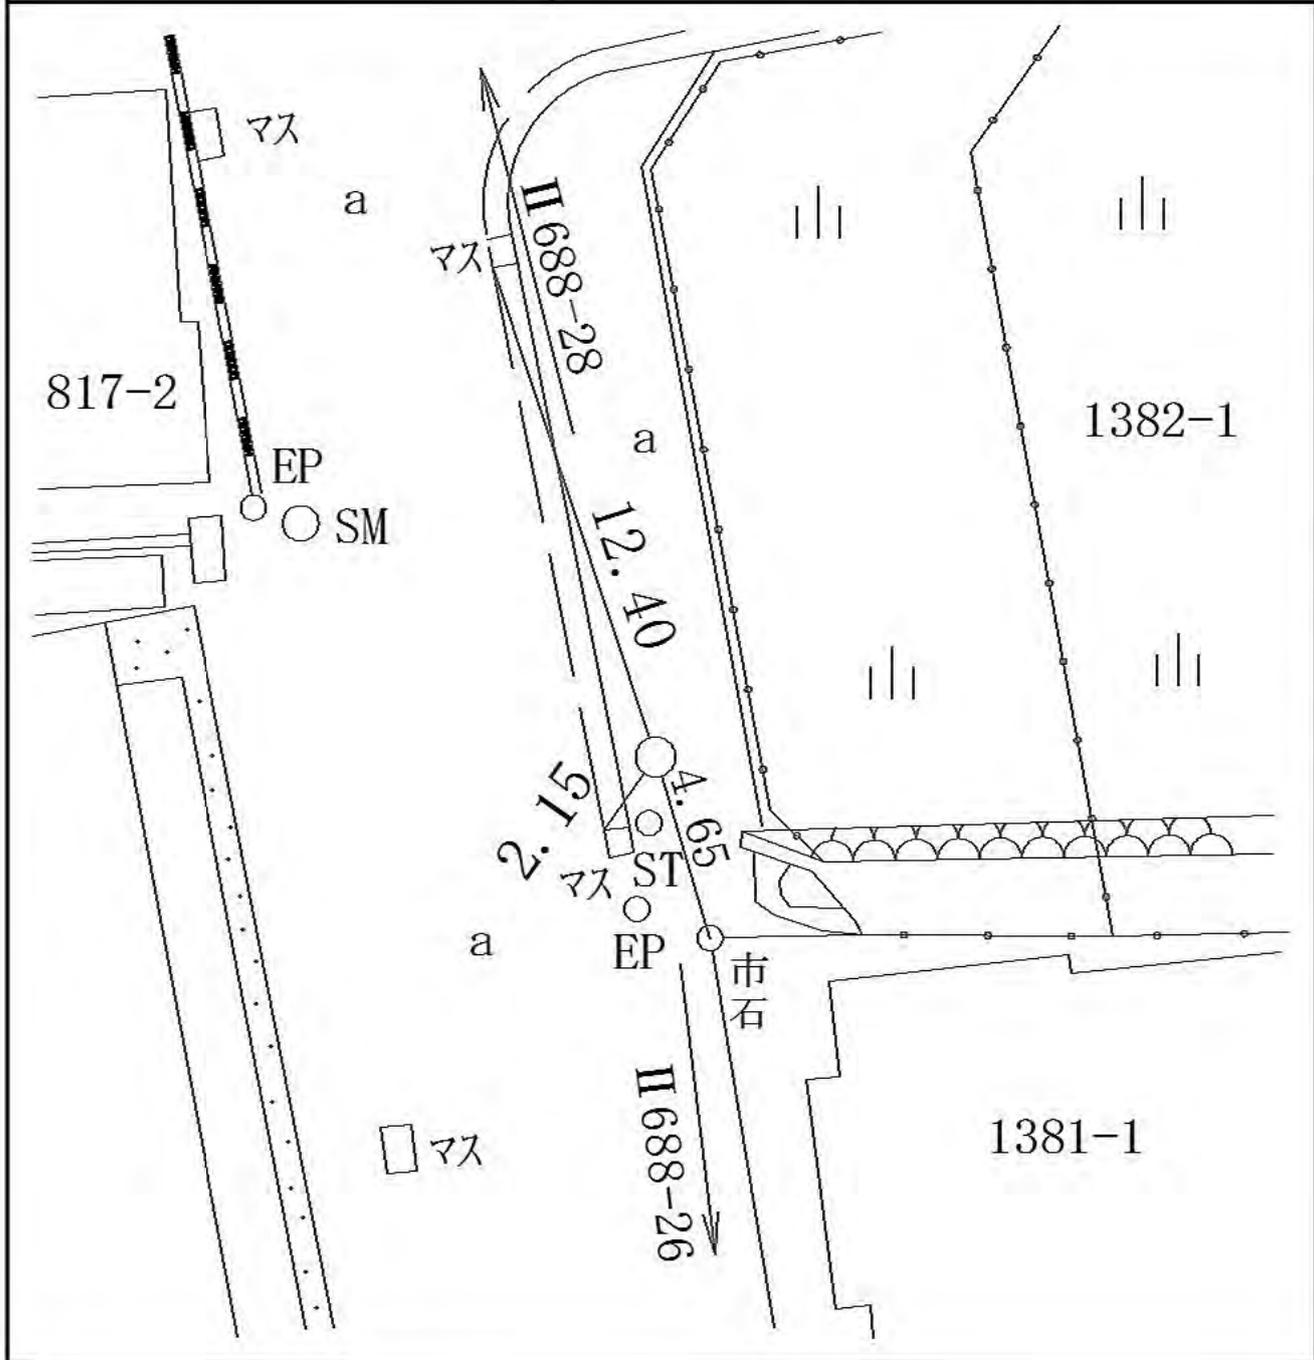

線 番 号	点 番 号	標 識 ノ 種 類	所 在 地
-------------	-------------	-----------	-------------

Ⅱ 688	29	金属標・鋸・木杭 キザミ	栄区长沼町六四一番地先
-------	----	-----------------	-------------

要 図	
-----	--

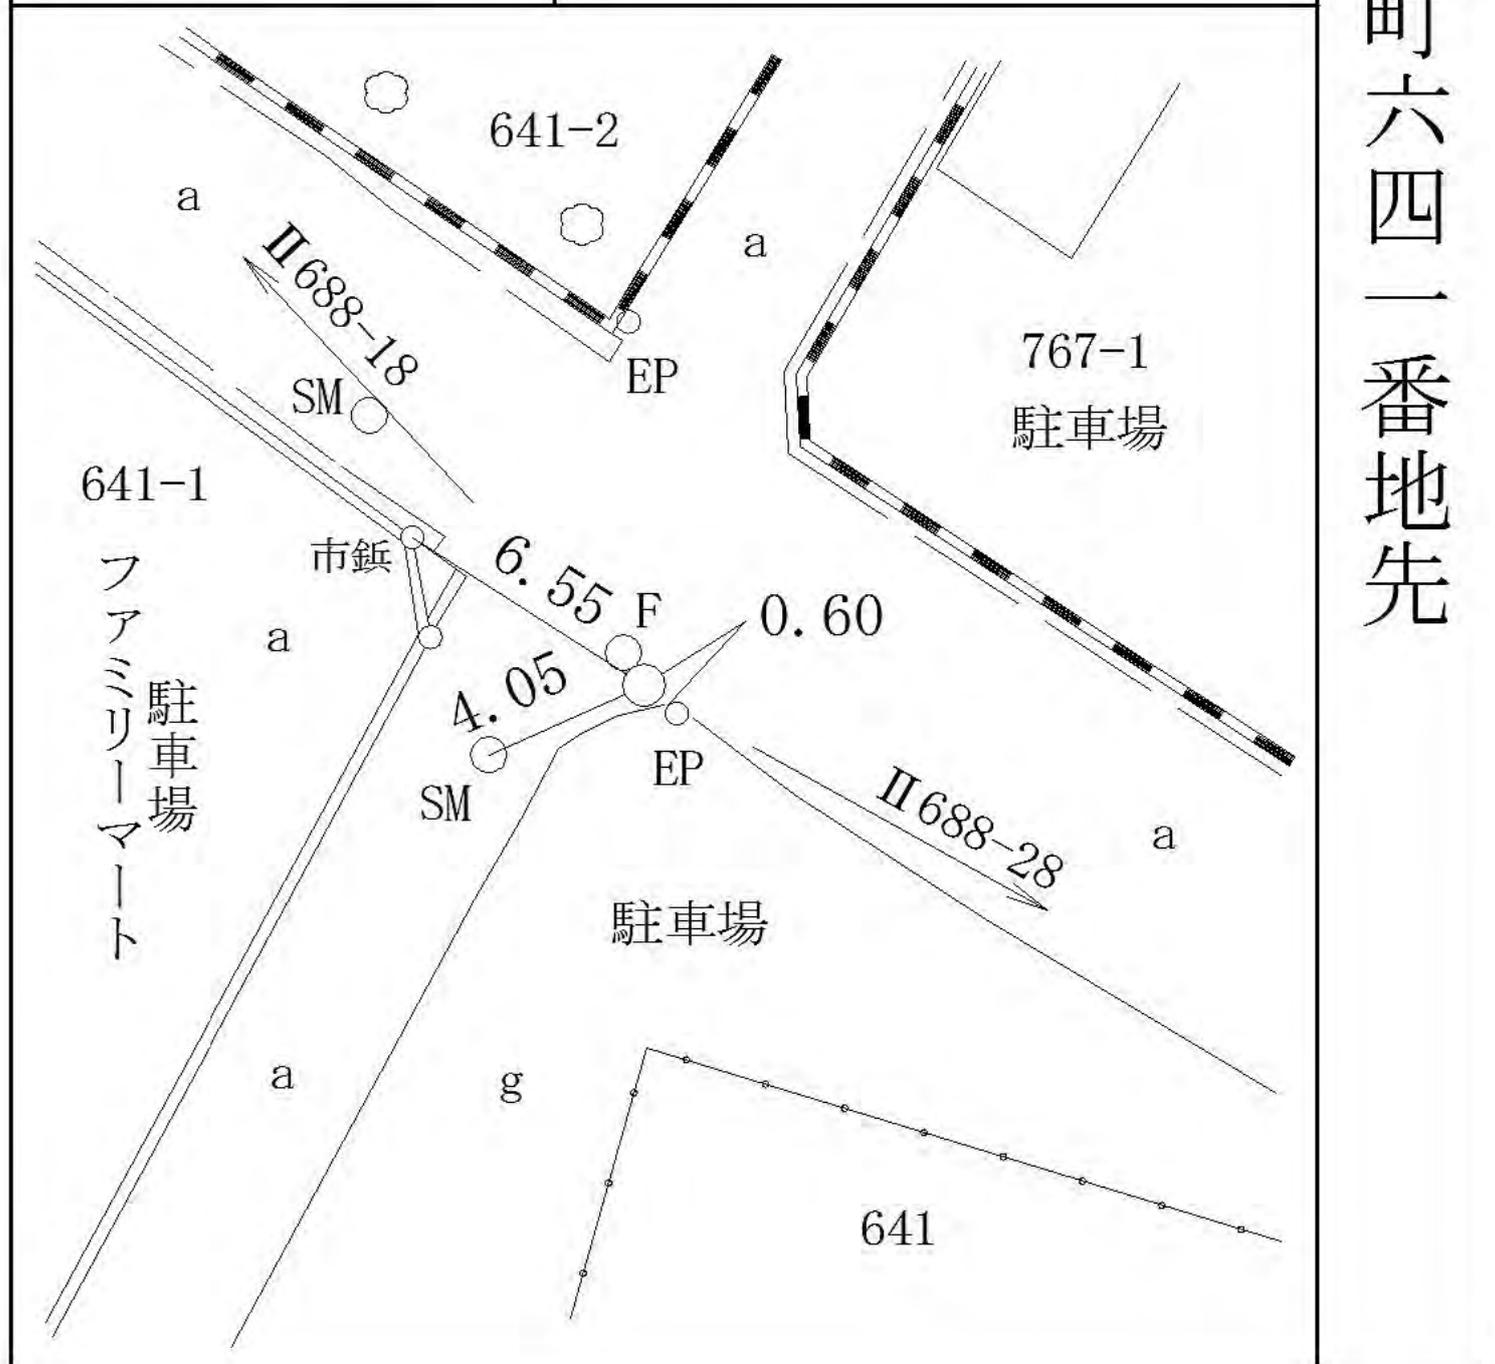


線 番 号	点 番 号	標 識 ノ 種 類	所 在 地
-------------	-------------	-----------	-------

II 689	1	<div style="border: 1px solid black; border-radius: 50%; padding: 5px; display: inline-block;">金属標</div> ・ 鋳 ・ 木杭 キザミ
--------	---	--

要 図

青葉区元石川町六五一八番地先

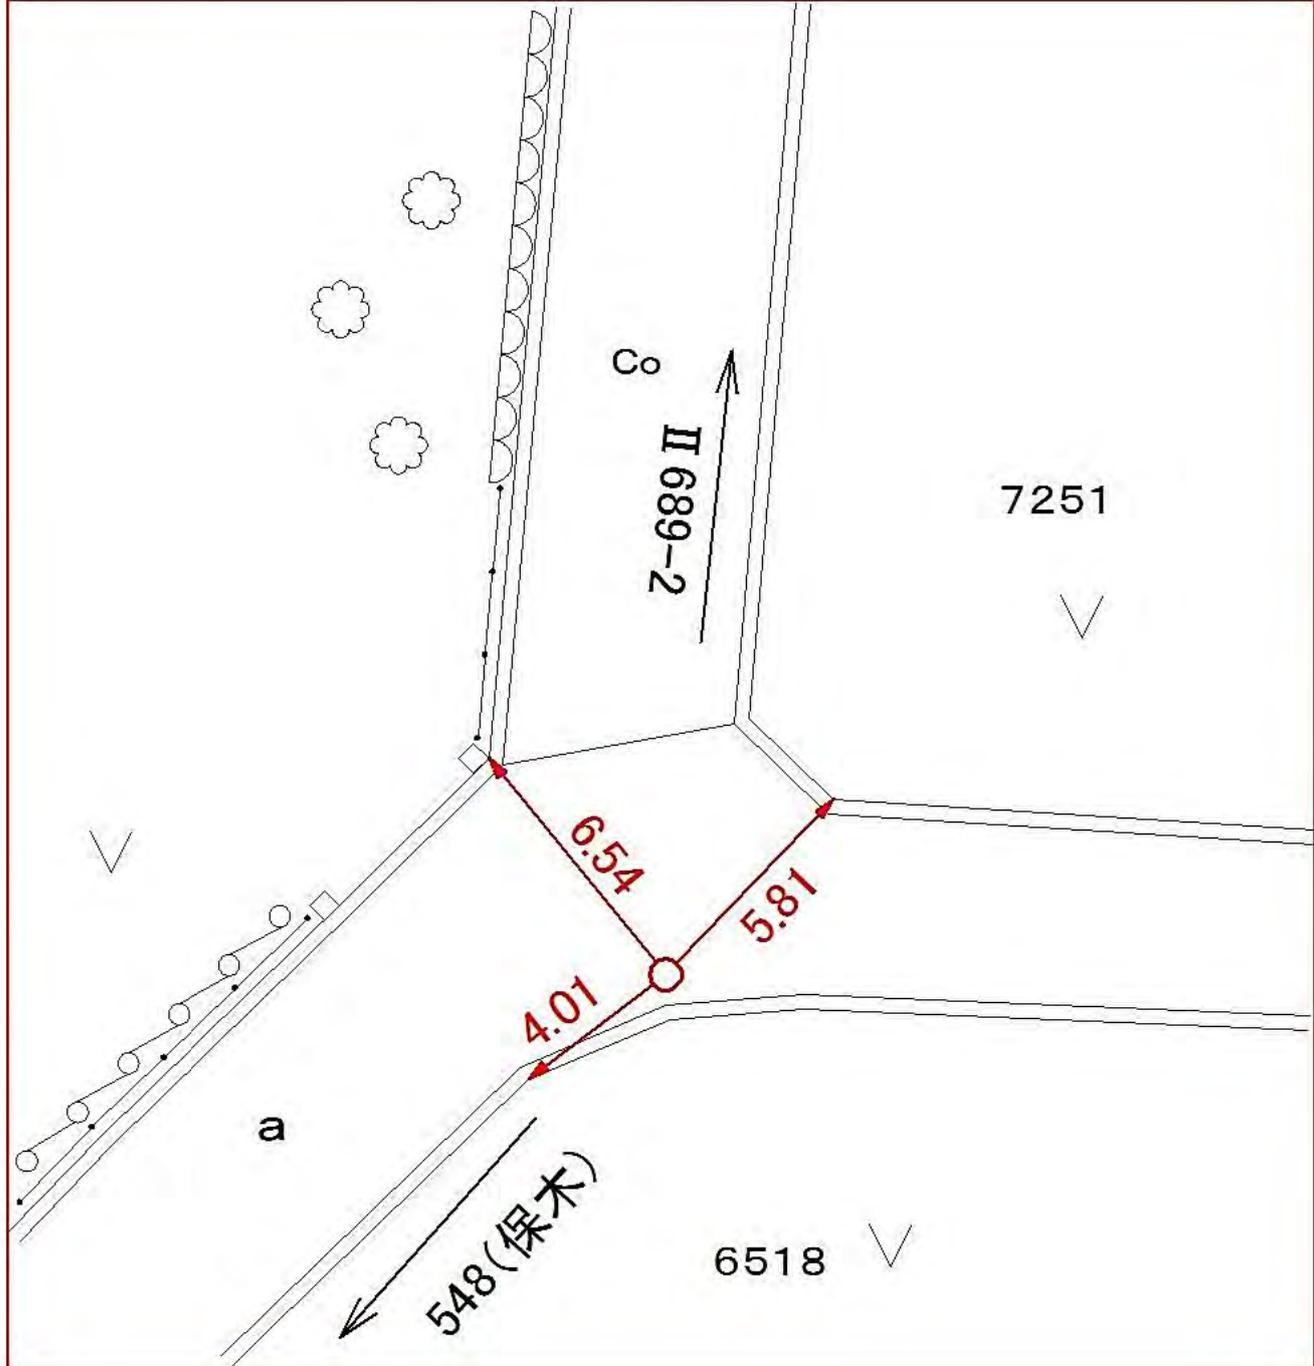

所在地

青葉区元石川町七二五三番地先

標識ノ種類

金属標・鋳・木杭

キザミ


点番号

2

線番号

II 689


要 図

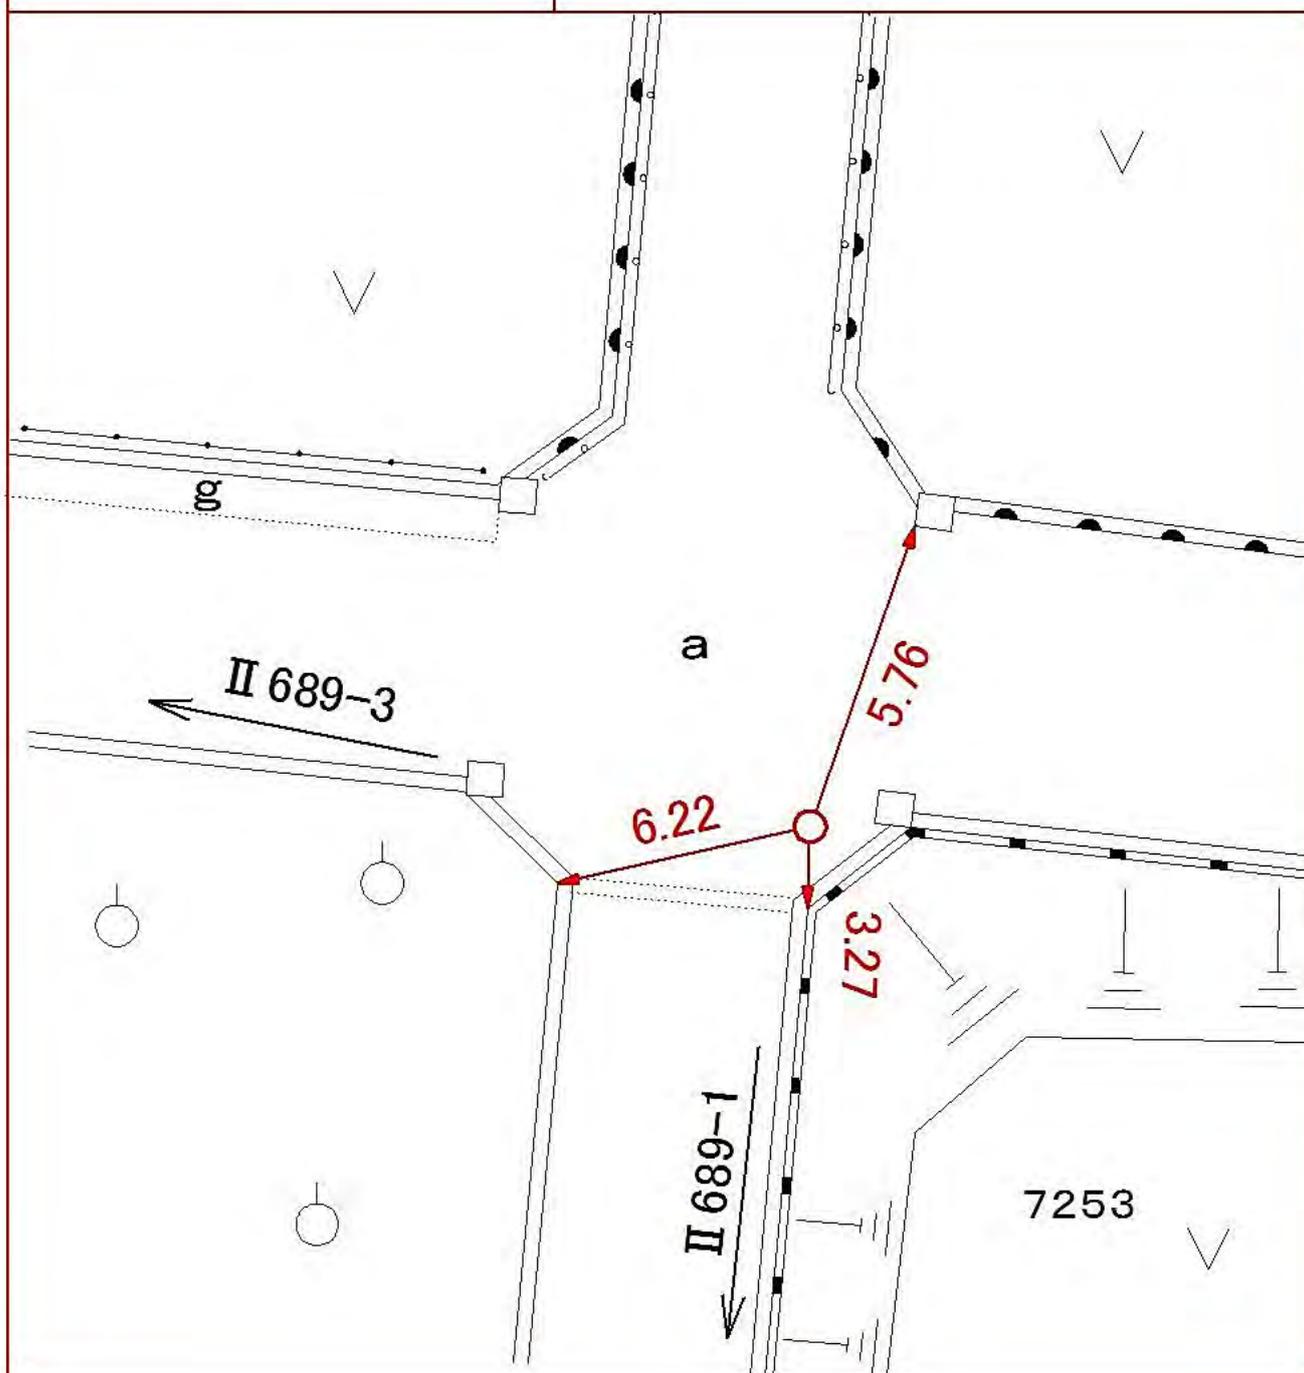

線 番 号	点 番 号	標 識 ノ 種 類	所 在 地
-------------	-------------	-----------	-------

II 689	4	<div style="border: 1px solid black; border-radius: 50%; padding: 5px; display: inline-block;">金属標</div> ・ 鋏 ・ 木杭 キザミ	青葉区元石川町七四三三番地先
--------	---	--	----------------

要 図

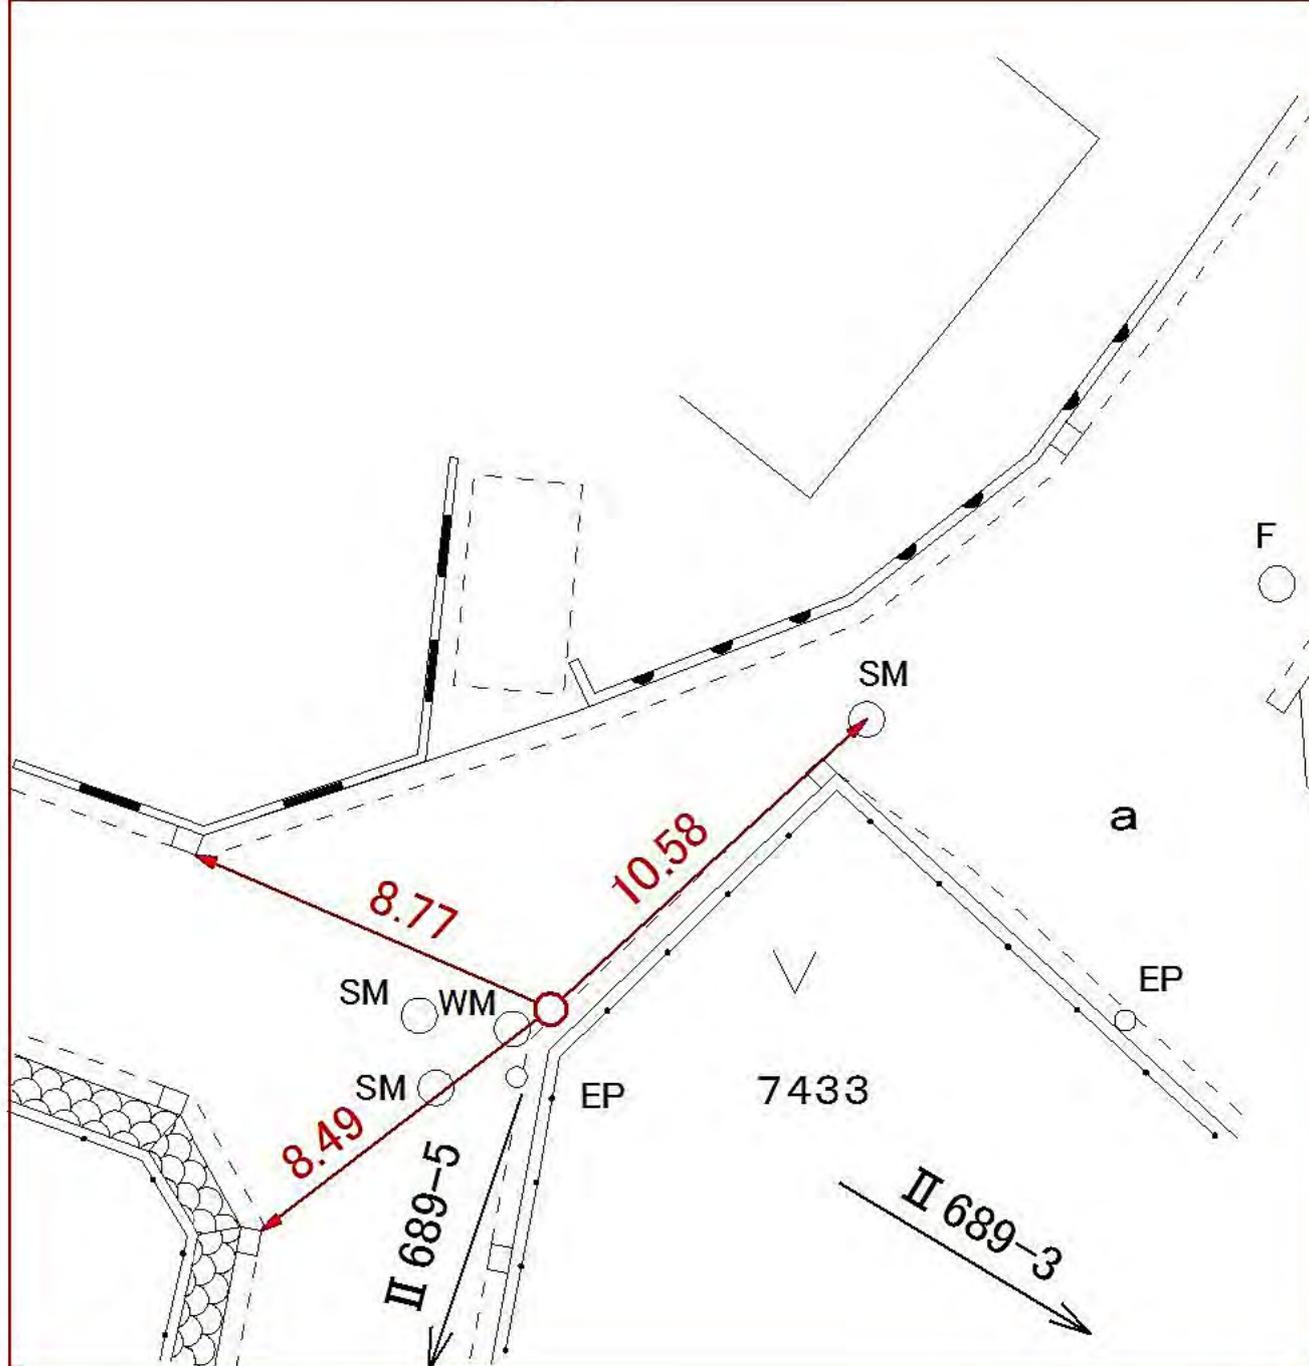

線
番
号

点
番
号

標 識 ノ 種 類

所 在 地

Ⅱ 689


5

金属標・鋏・木杭

キザミ

要 図

青葉区美しが丘西三丁目五番五地先

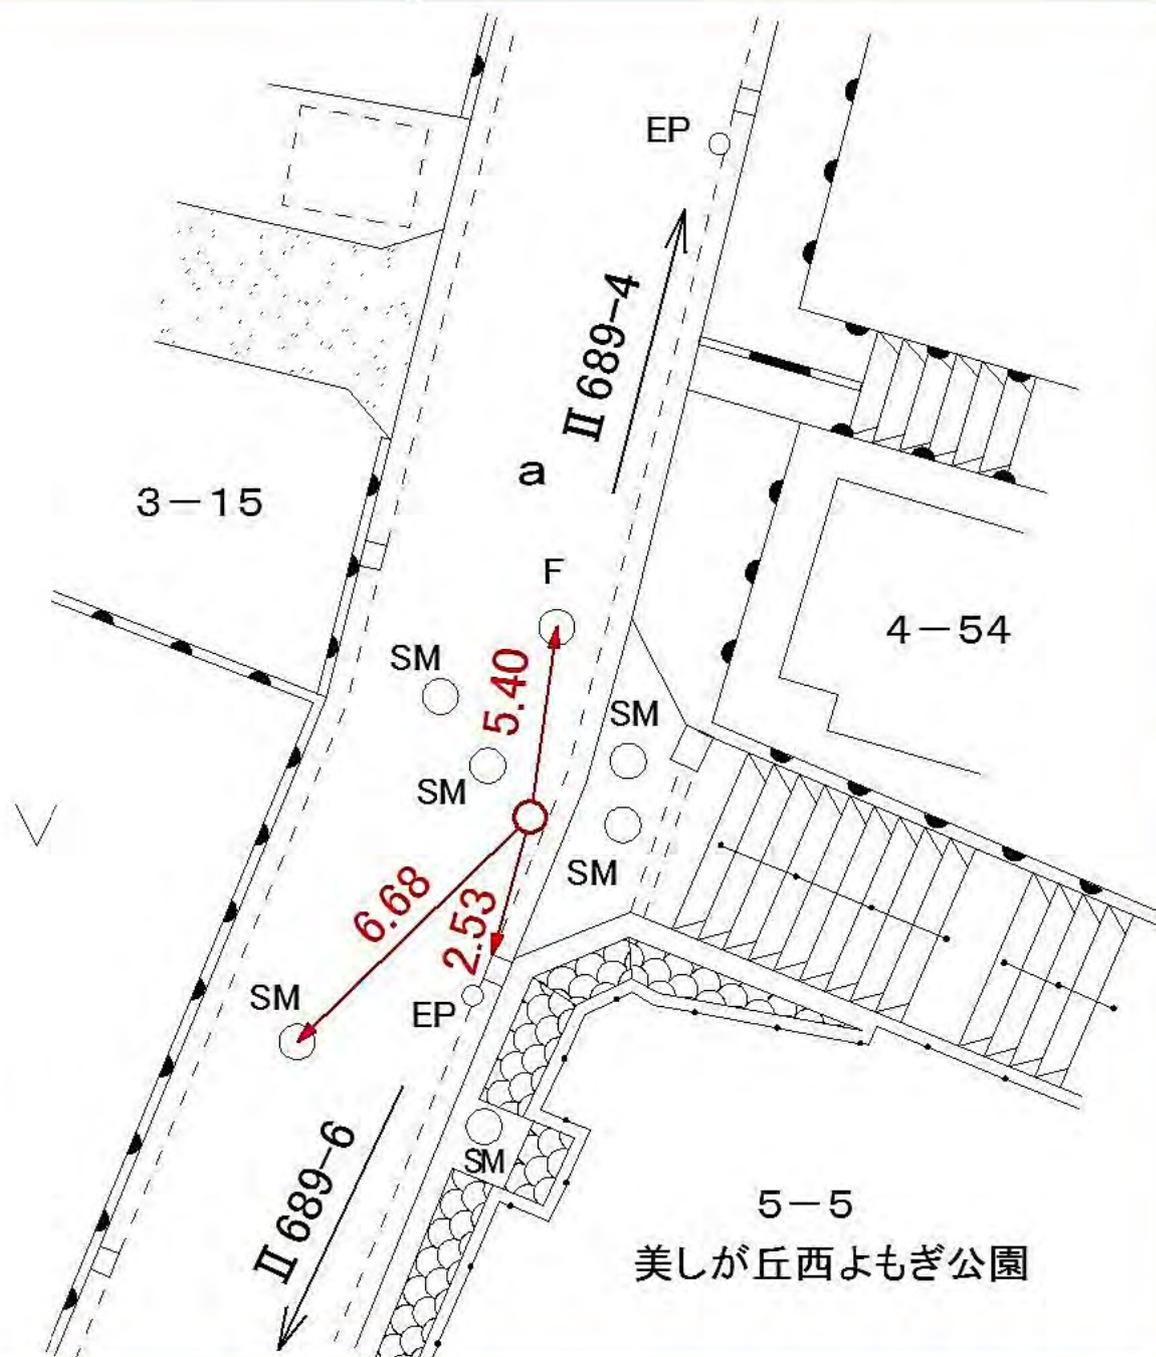

5-5
美しが丘西よもぎ公園

所在地

青葉区美しが丘西三丁目一番一地先

標識ノ種類

金属標・鋏・木杭

キザミ


点番号

6

線番号

II 689

要 図

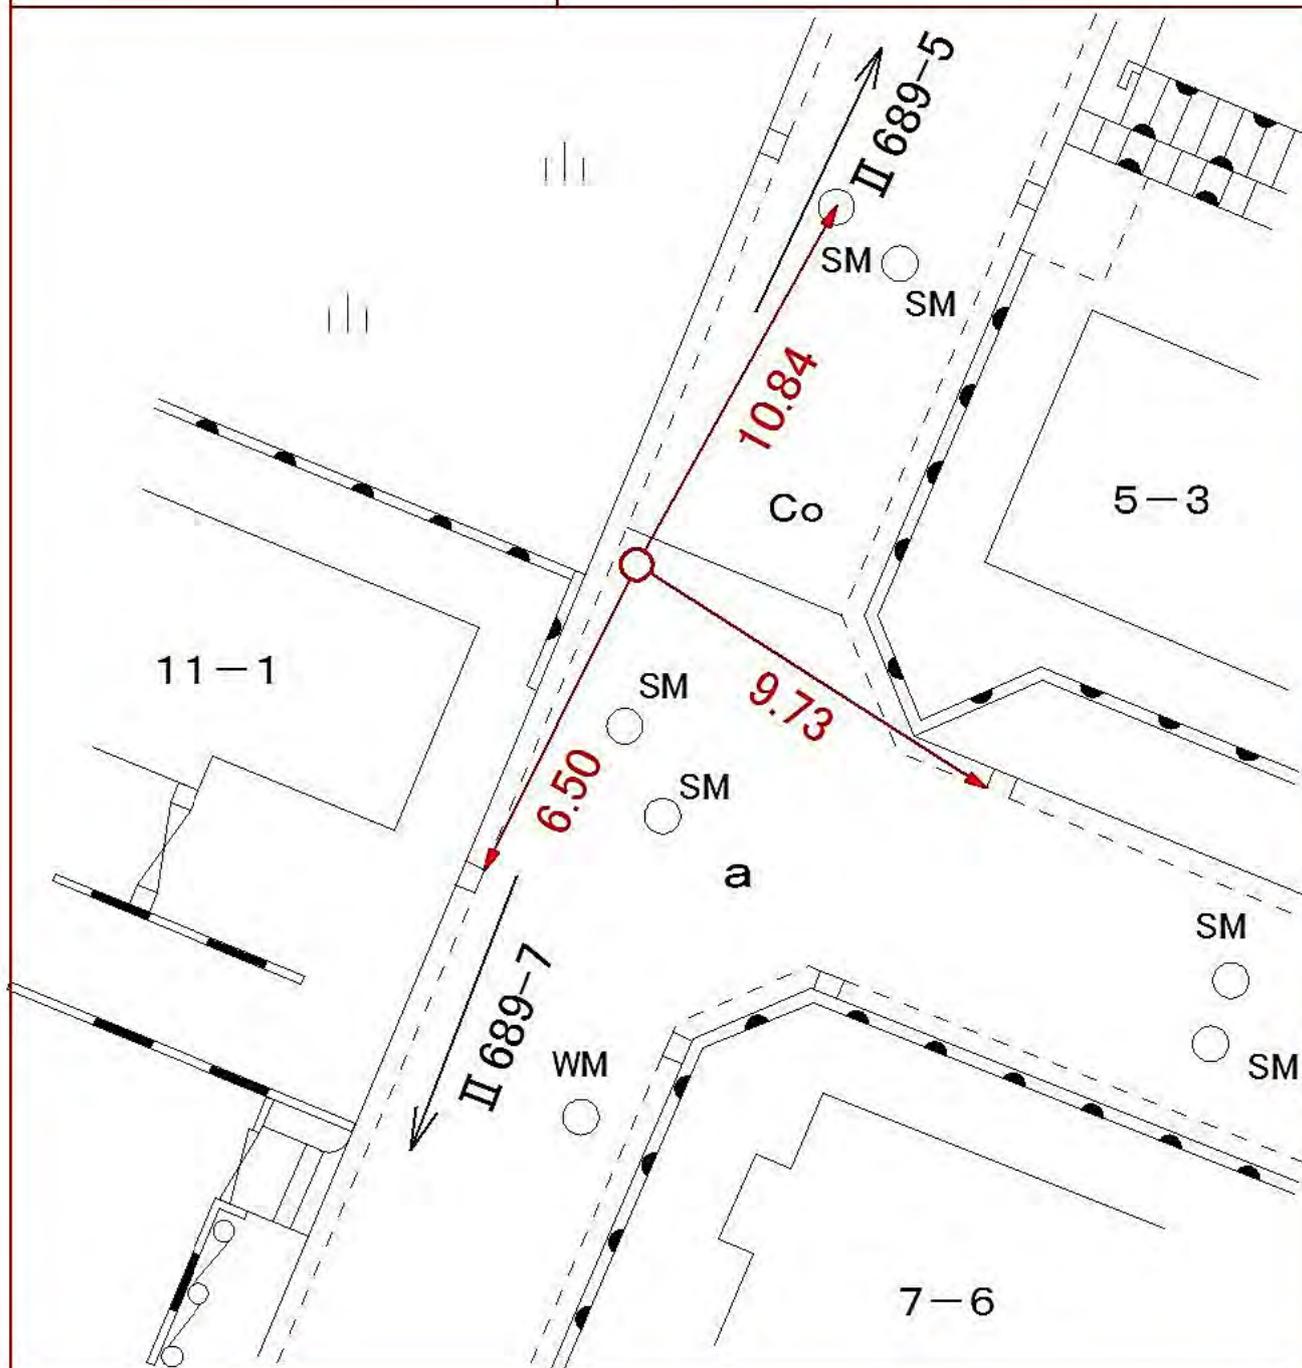

線
番
号

点
番
号

標 識 ノ 種 類

所 在 地

Ⅱ 689


7

金属標・鋏・木杭

キザミ

要 図

青葉区美しが丘西三丁目九番一 地先

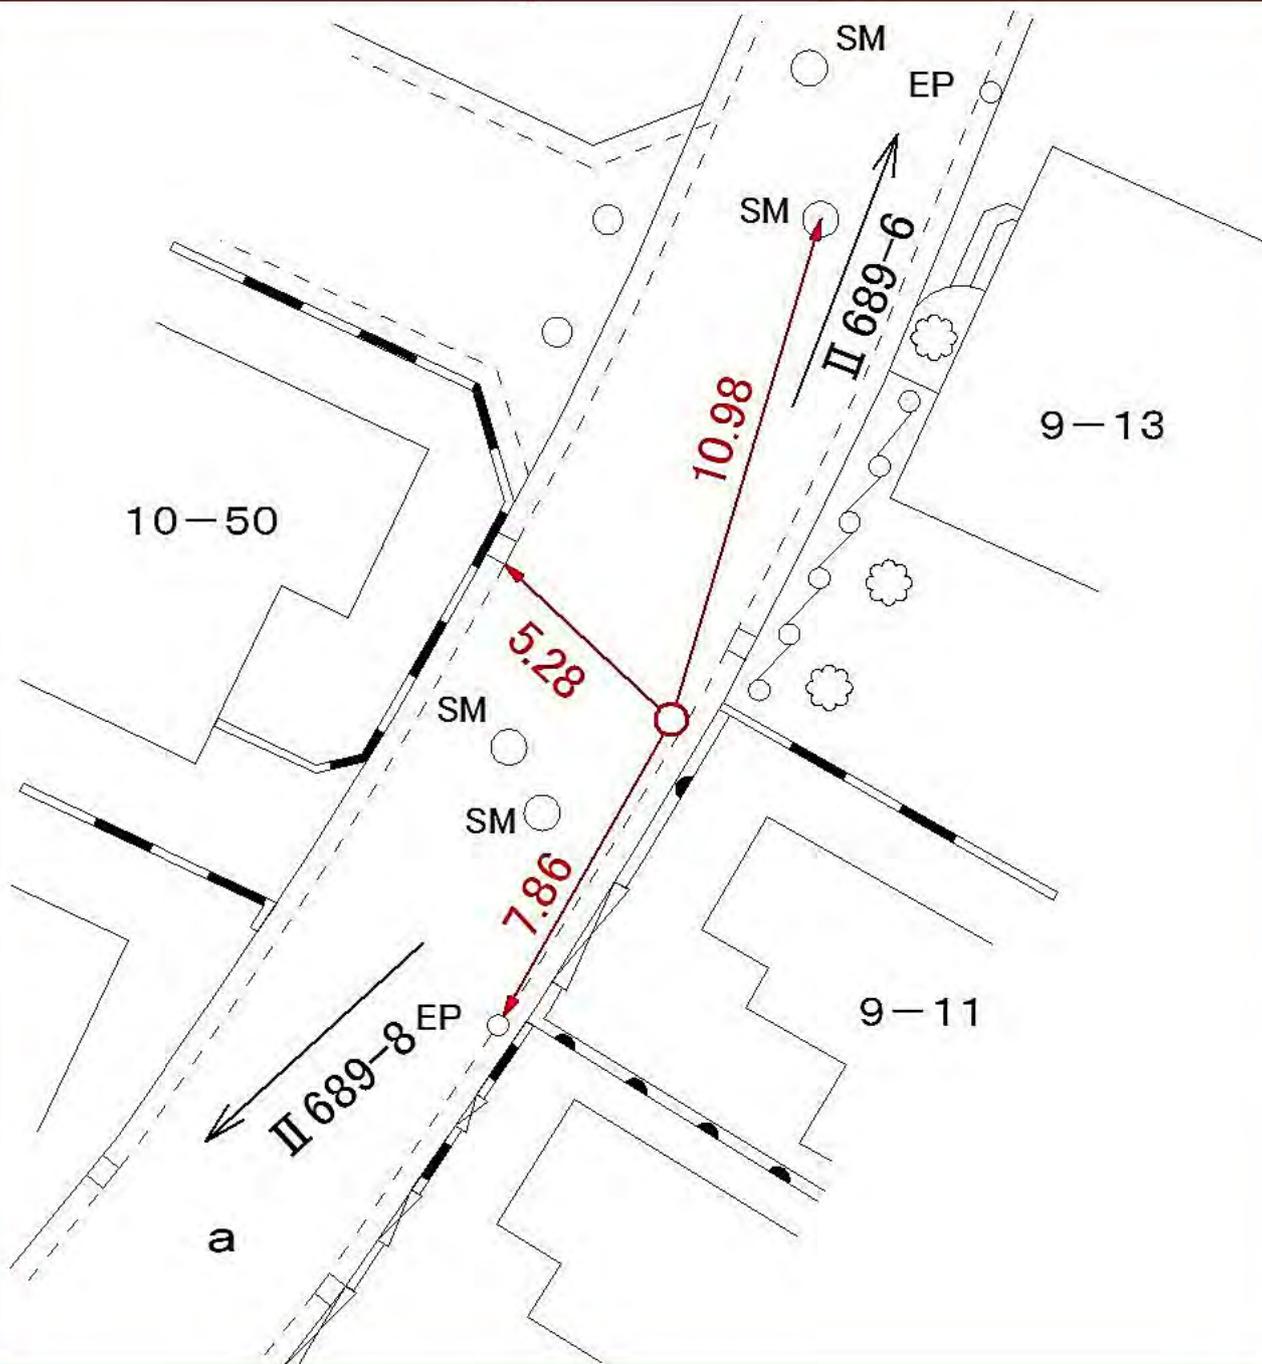

線
番
号

点
番
号

標 識 ノ 種 類

所 在 地

II 689


8

金属標・鋏・木杭

青葉区荏子田二丁目三五番一五地先

キザミ

要 図

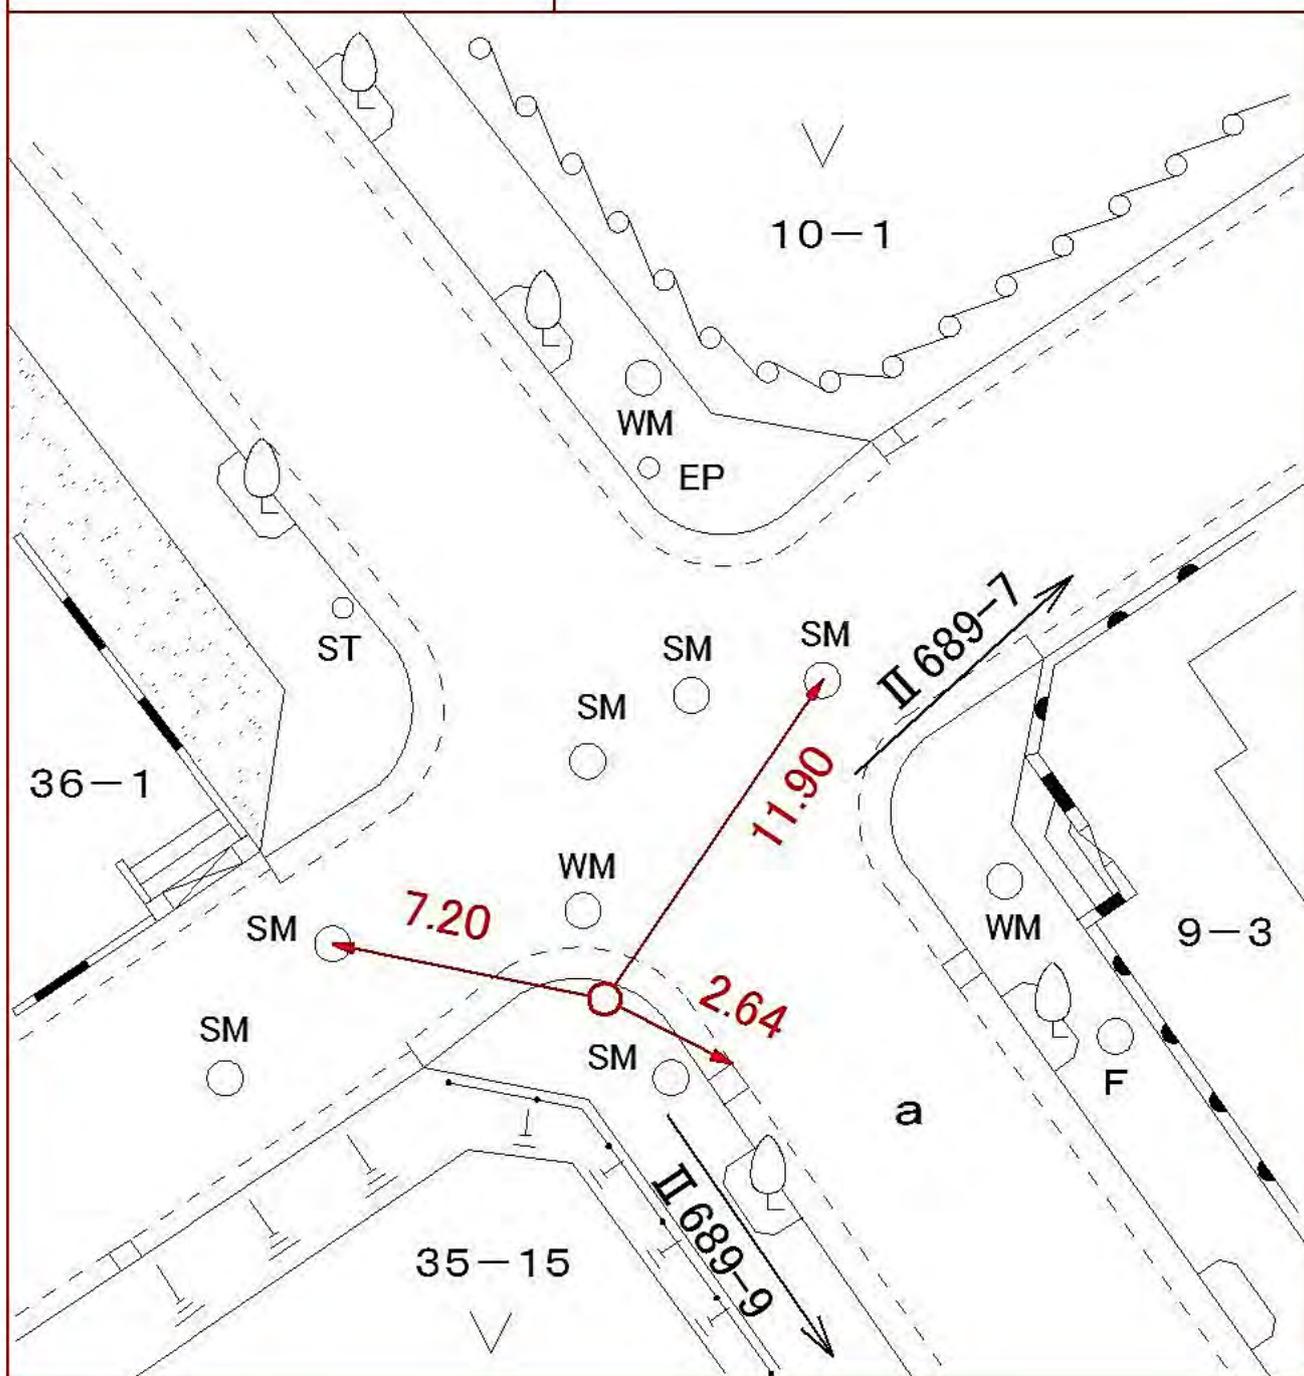

所在地

青葉区荏子田二丁目一五番九〇地先

標識ノ種類

金属標・鋏・木杭

キザミ


点番号

9

線番号

II 689

要 図

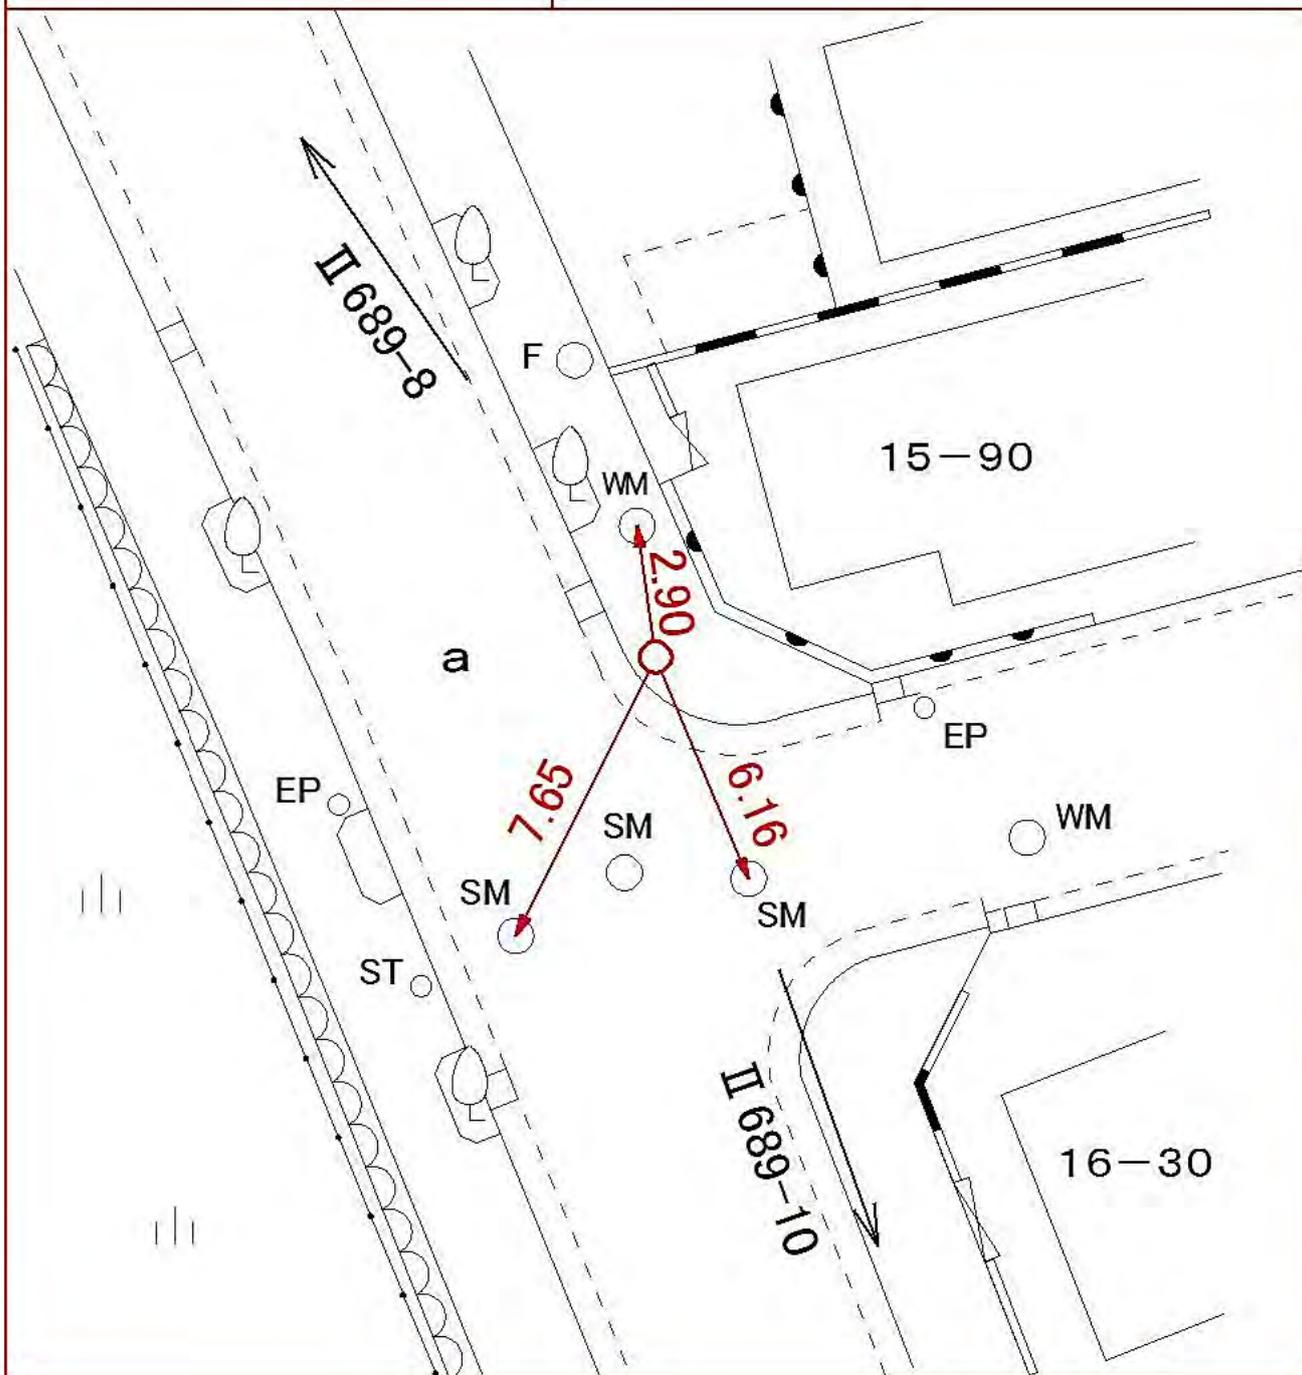

線
番
号

点
番
号

標 識 ノ 種 類

所 在 地

Ⅱ 689


10

金属標・鋸・木杭

キザミ

要 図

青葉区荏子田二丁目一九番四一地先

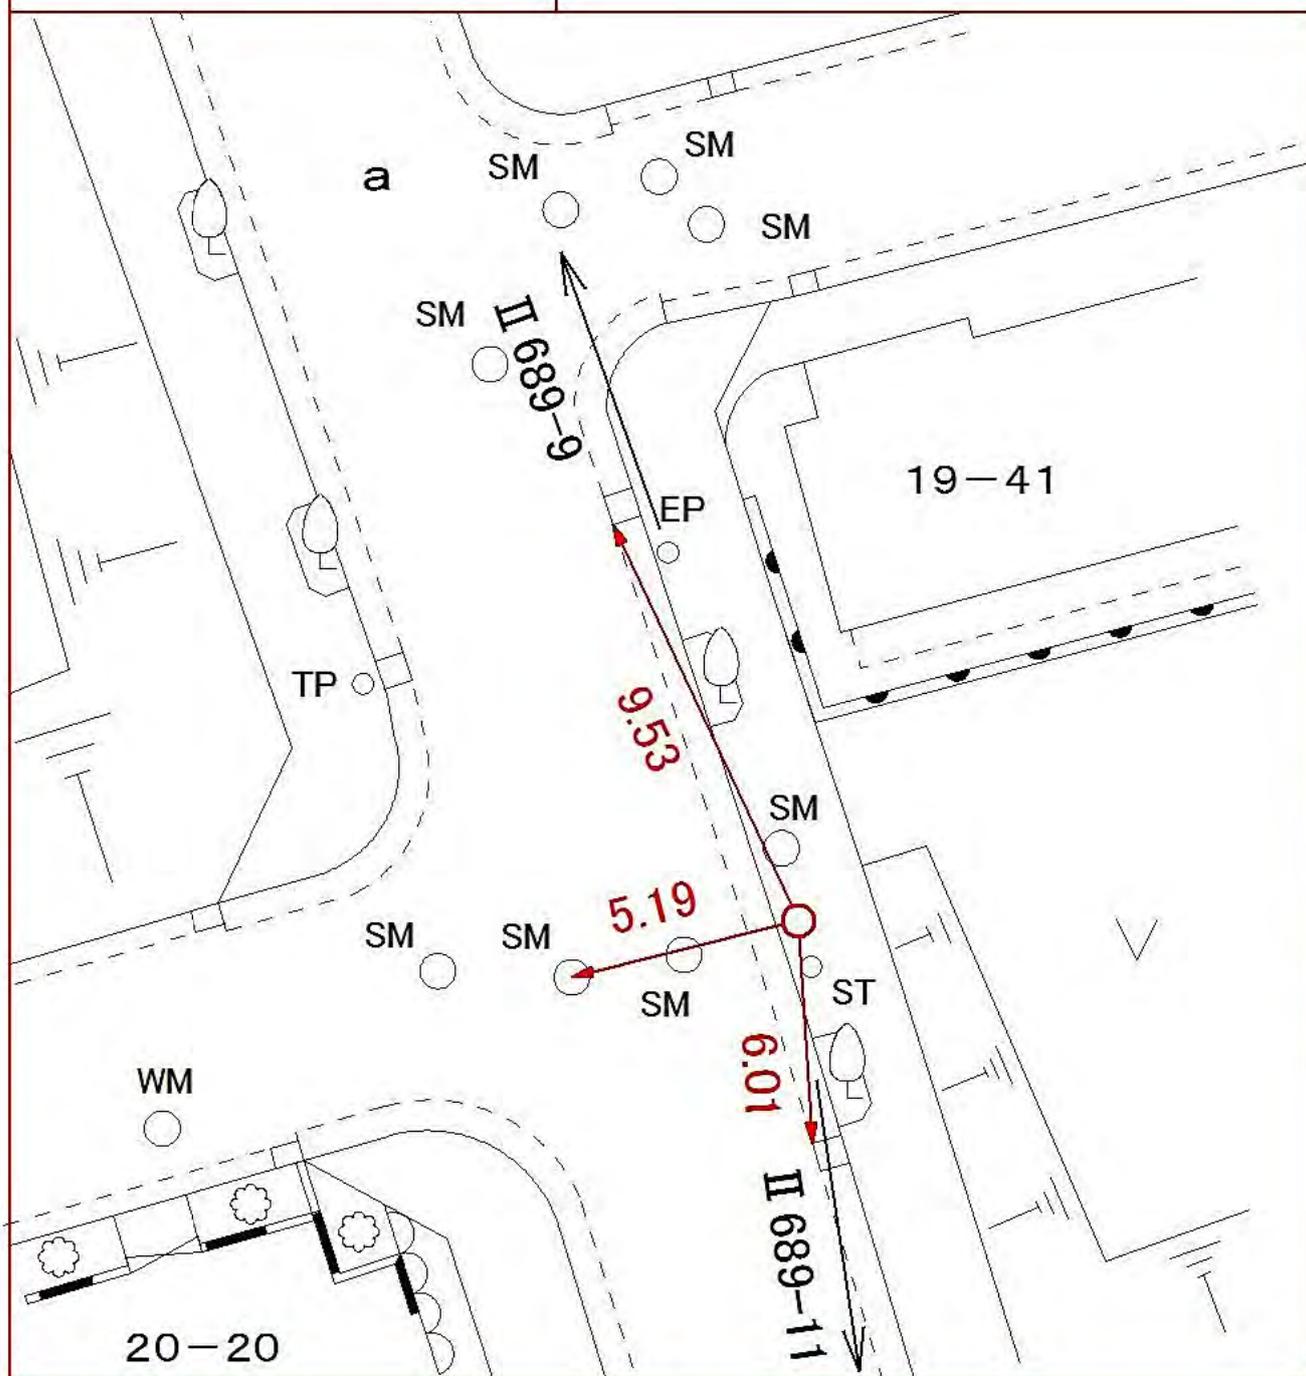

線
番
号

点
番
号

標 識 ノ 種 類

所 在 地

Ⅱ 689


11

金属標・鋸・木杭

キザミ

要 図

青葉区荏子田二丁目二〇番一地先

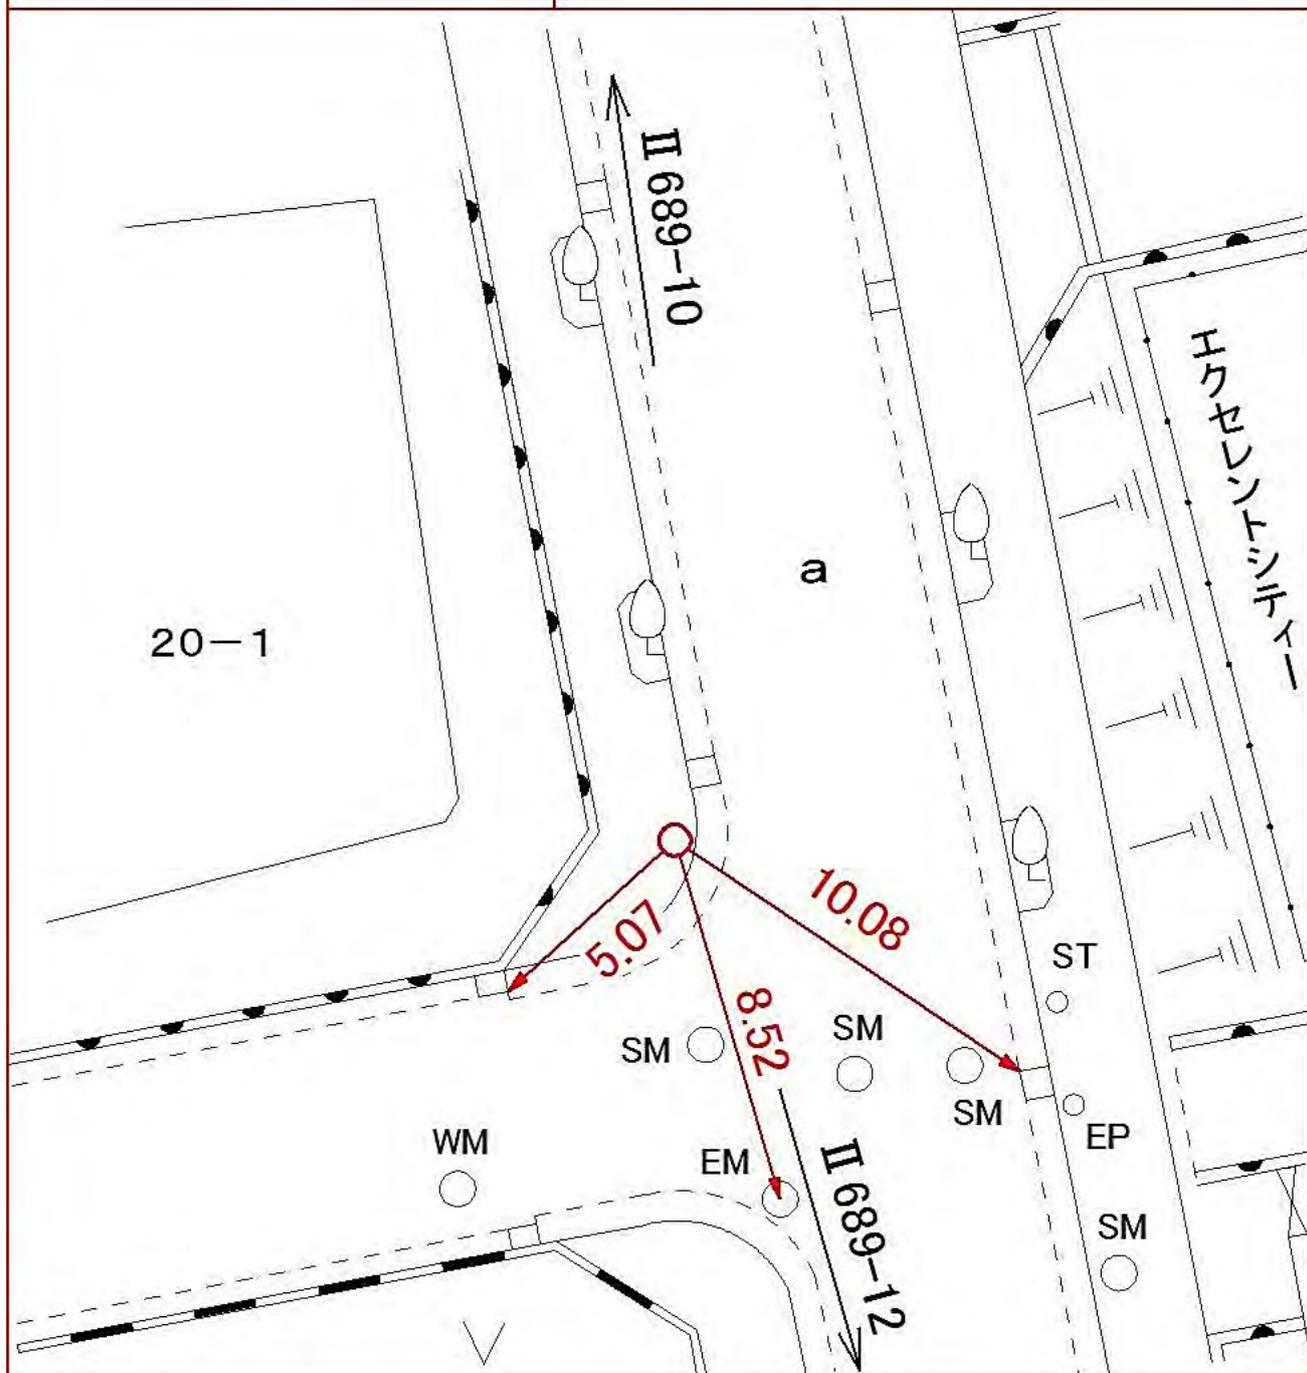

線
番
号

点
番
号

標 識 ノ 種 類

所 在 地

Ⅱ 689


12

金属標・鋏・木杭

キザミ

要 図


青葉区荏子田三丁目二五番地先

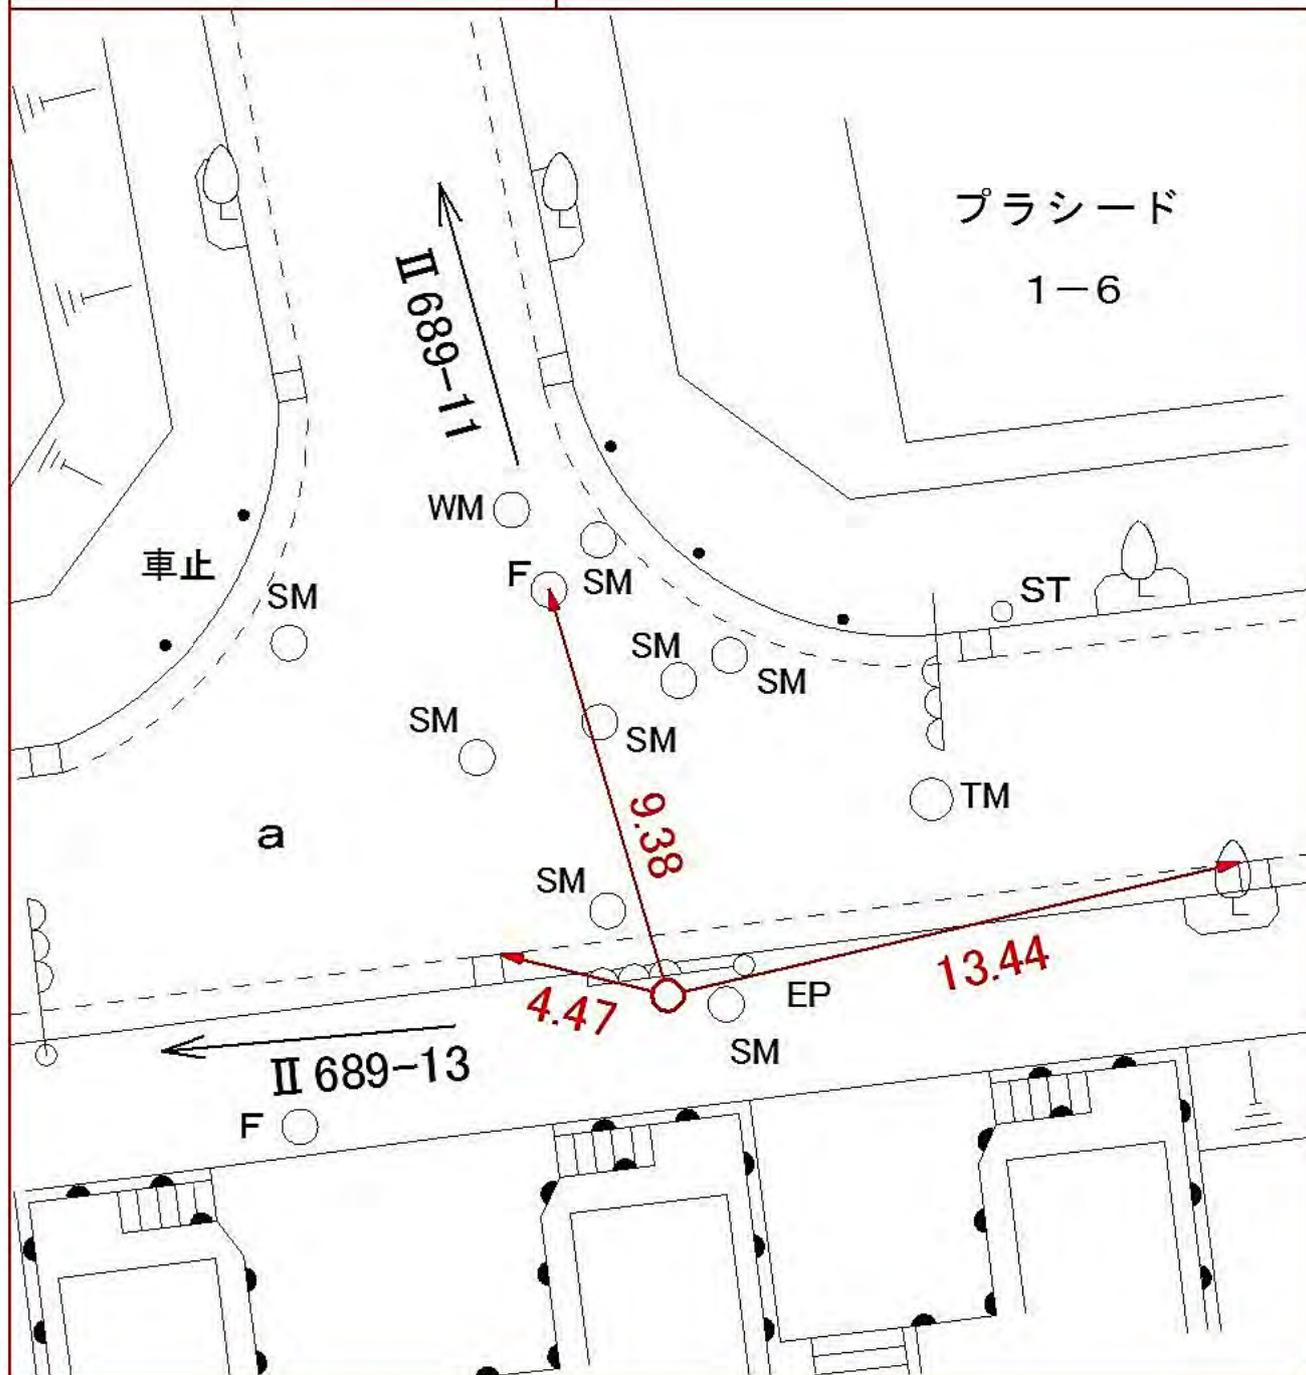

線 番 号	点 番 号	標 識 ノ 種 類	所 在 地
-------------	-------------	-----------	-------

II 689	13	<div style="border: 1px solid black; border-radius: 50%; padding: 5px; display: inline-block;">金属標</div> ・ 鋏 ・ 木杭 キザミ	青葉区荏子田二丁目二番五地先
--------	----	--	----------------

要 図	
-----	--

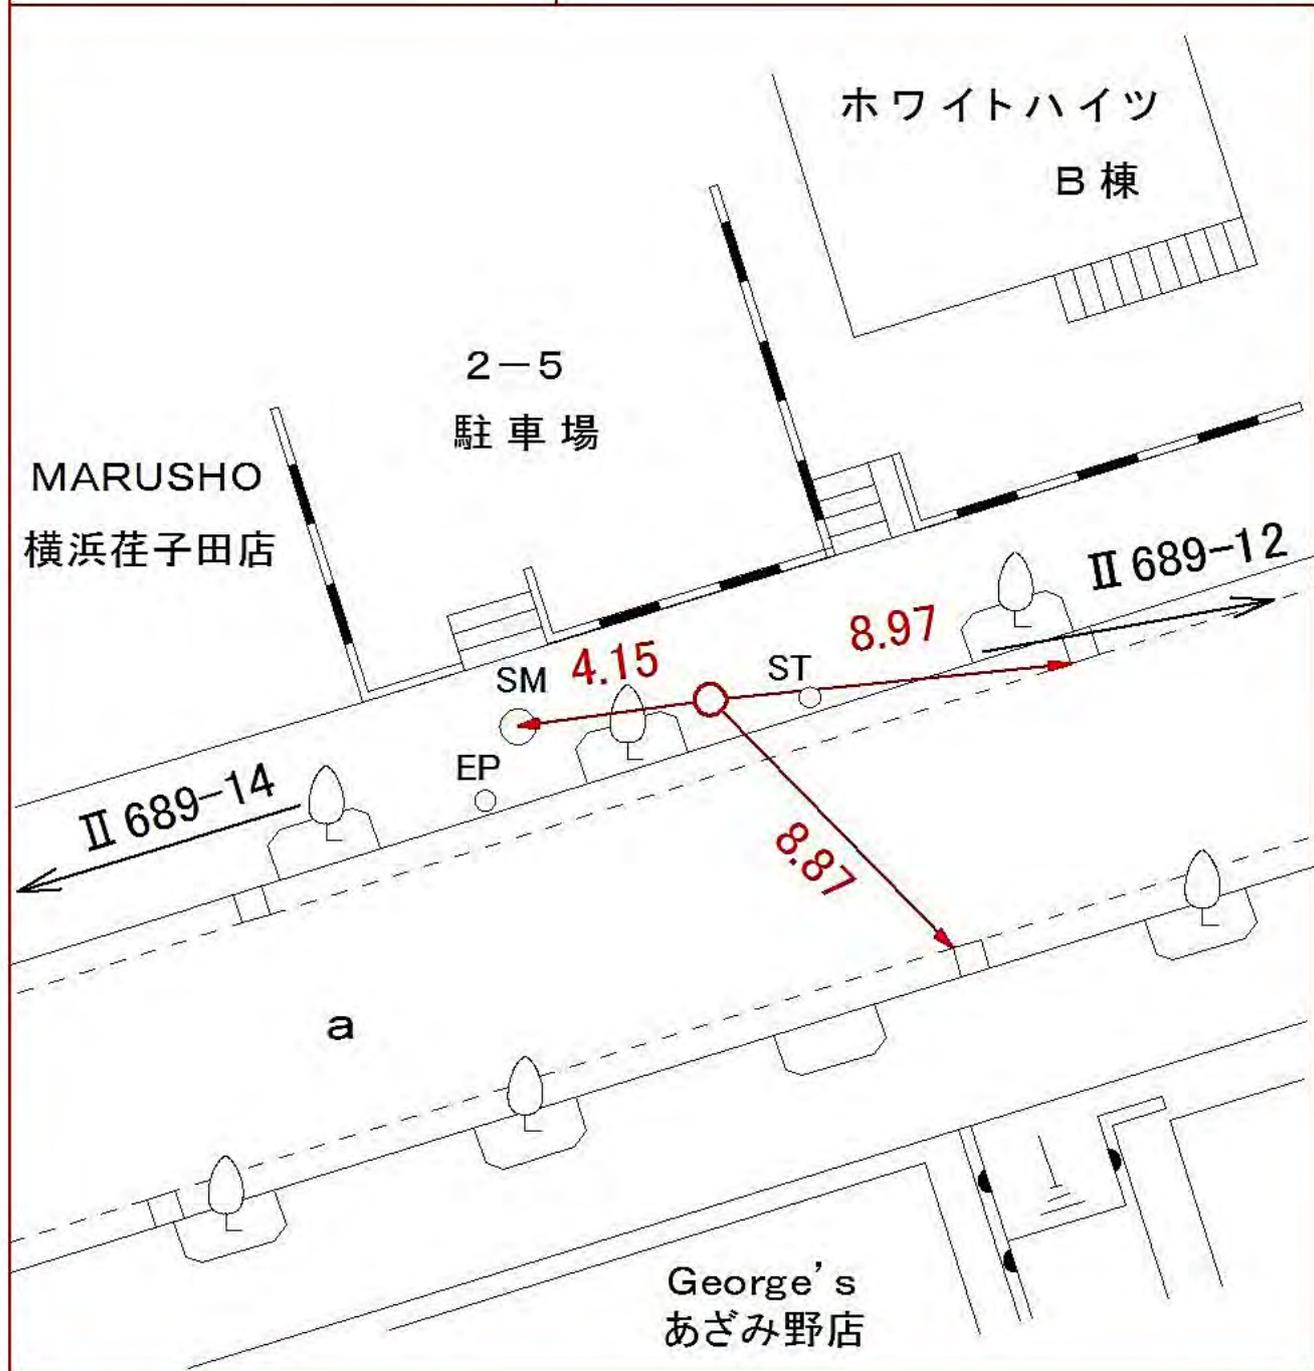

線
番
号

点
番
号

標 識 ノ 種 類

所 在 地

Ⅱ 689


14

金属標・鋺・木杭

キザミ

要 図

青葉区荏子田二丁目三番五地先

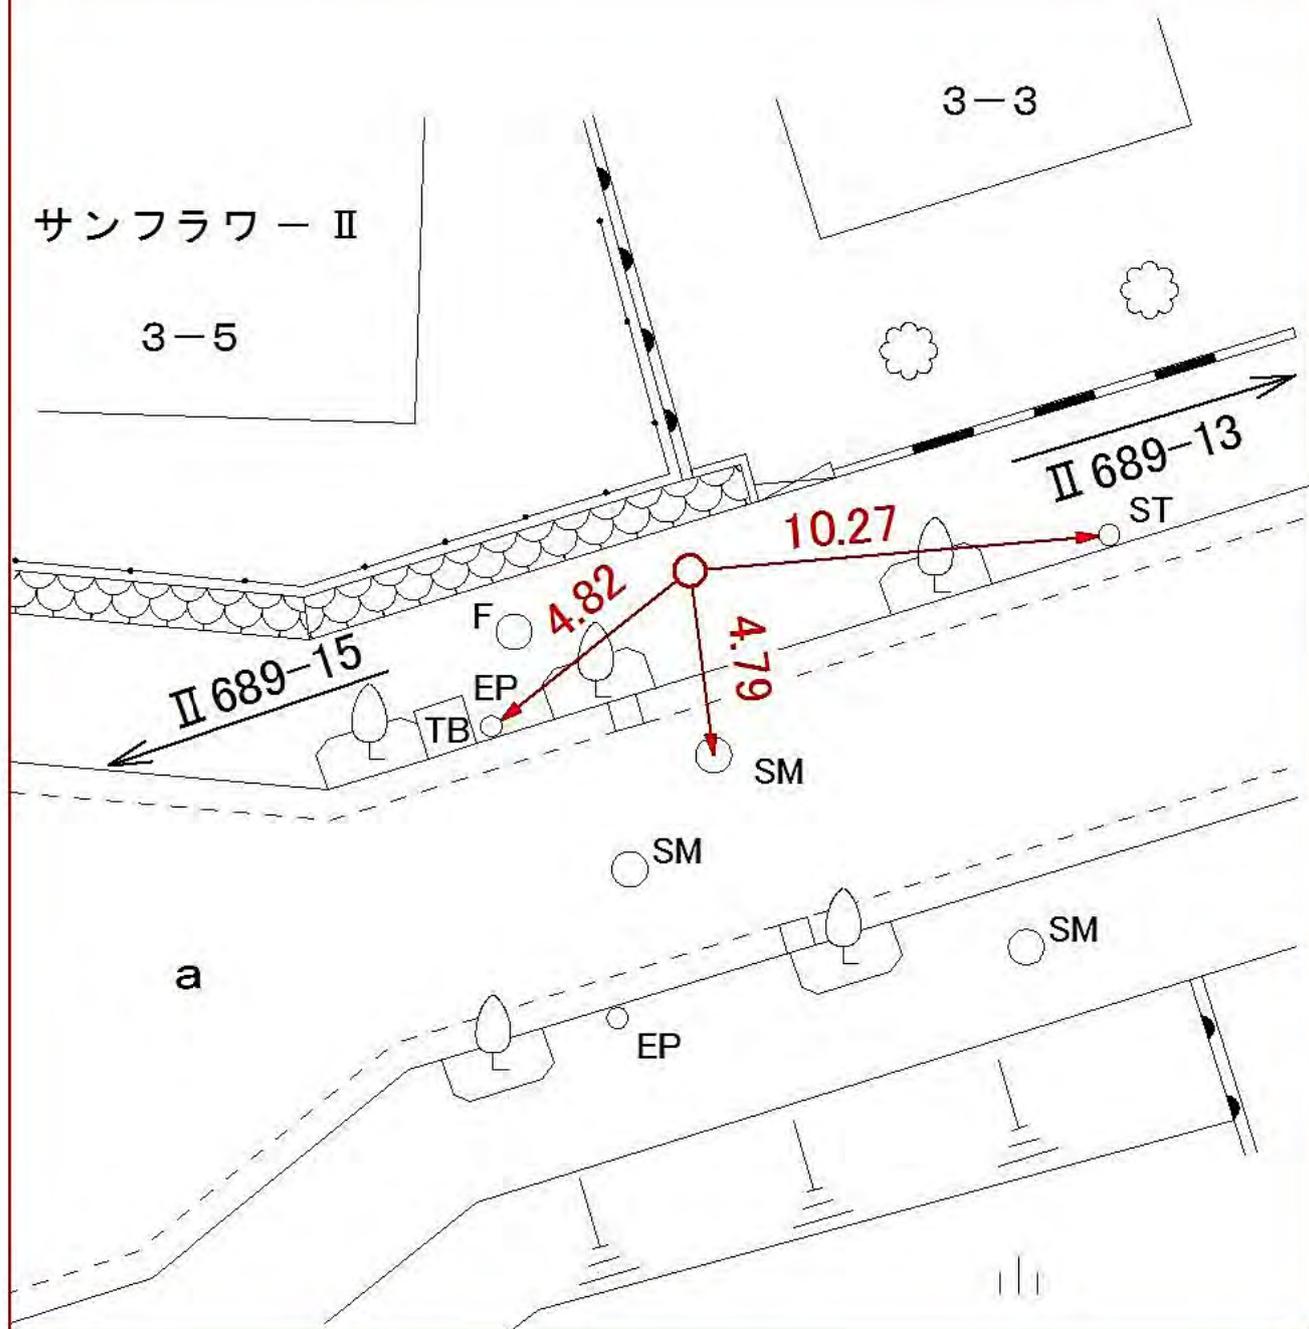

線
番
号

点
番
号

標 識 ノ 種 類

所 在 地

Ⅱ 689

15

金属標・鋏・木杭

青葉区荏子田二丁目四番四地先

キザミ

要 図



22-11
ローソン横浜
荏子田三丁目店

所在地

青葉区すすき野三丁目二番二地先

標識ノ種類

金属標・鋏・木杭

キザミ


点番号

16

線番号

II 689

要 図

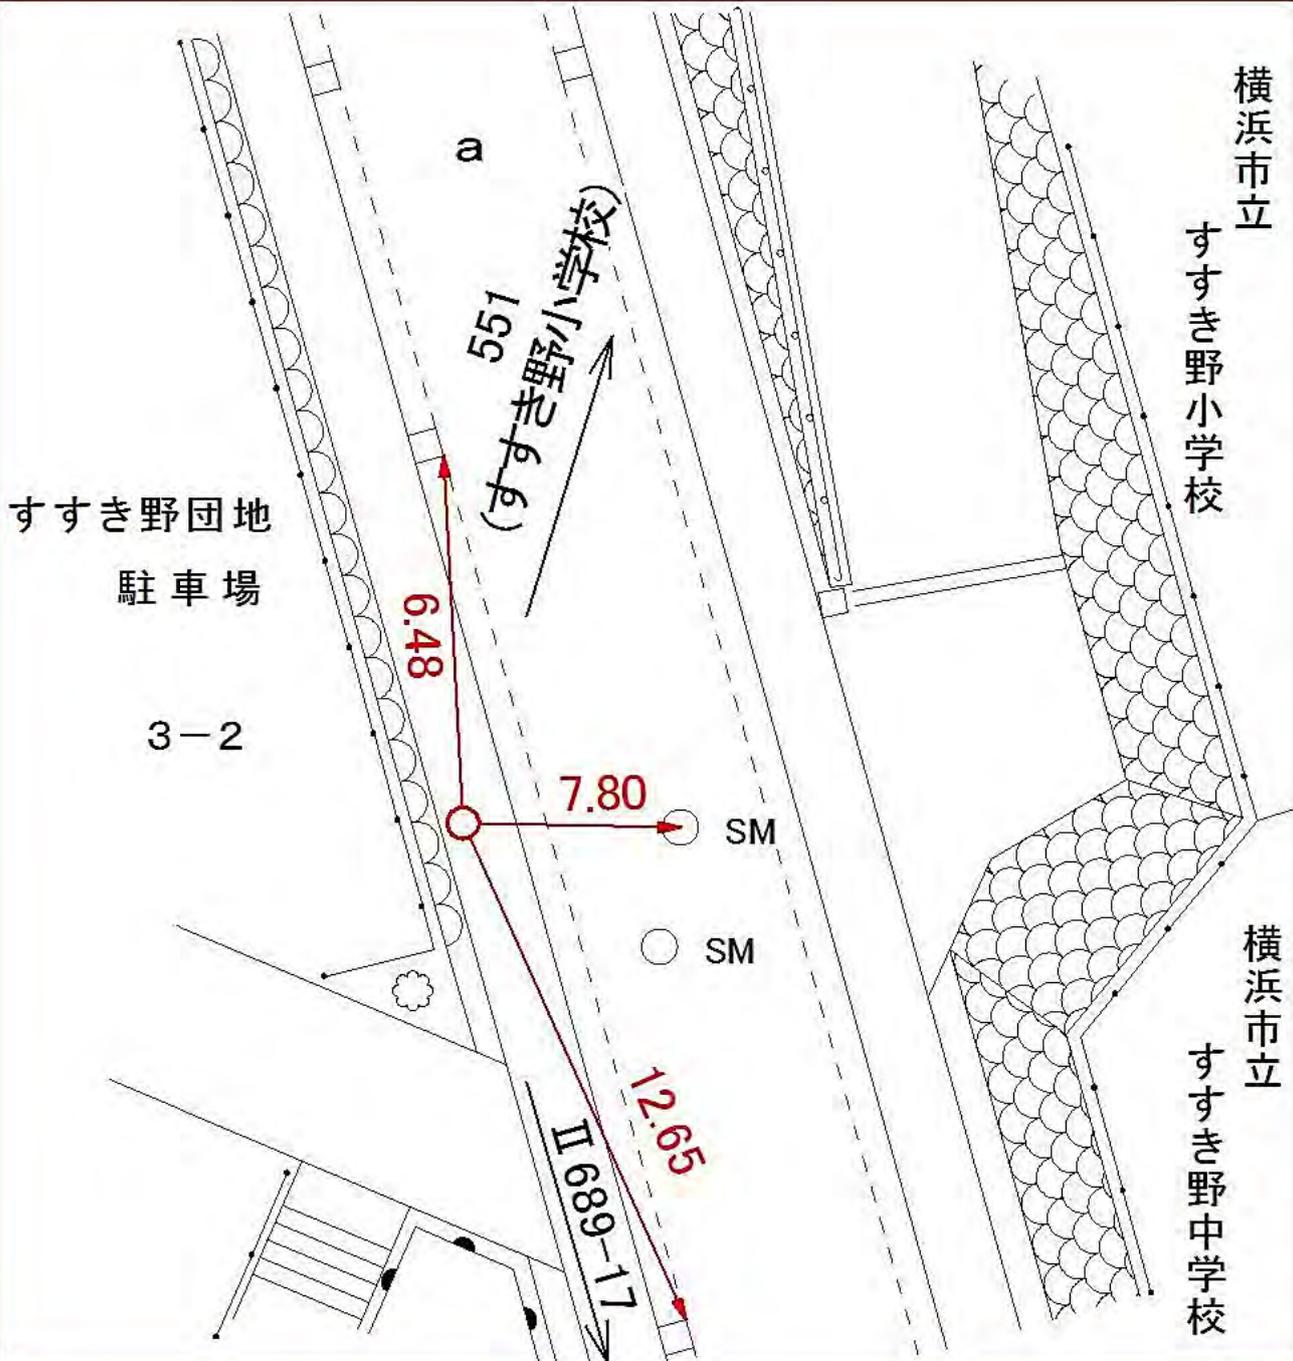

所在地

青葉区すすき野三丁目二番二地先

標識ノ種類

金属標・鋺・木杭

キザミ


点番号

17

線番号

II 689

要 図

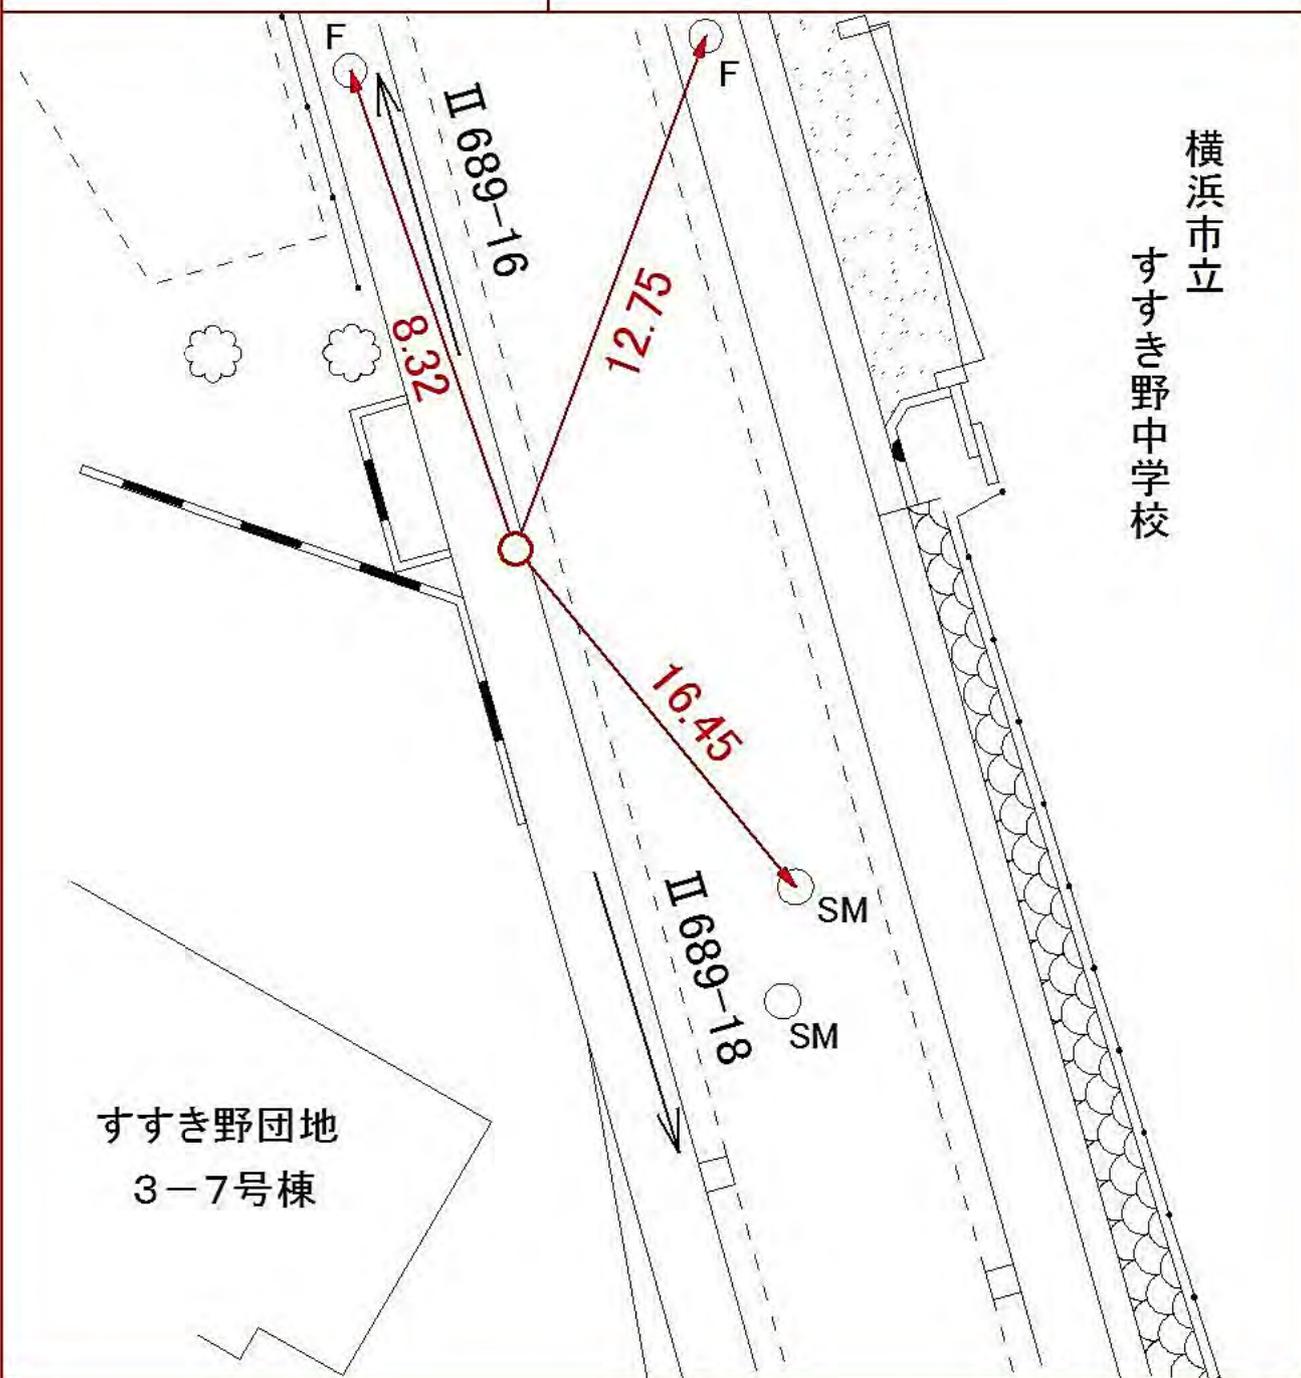

線
番
号

点
番
号

標 識 ノ 種 類

所 在 地

Ⅱ 689


19

金属標・鋳・木杭

キザミ

要 図

青葉区すすき野三丁目四番五地先

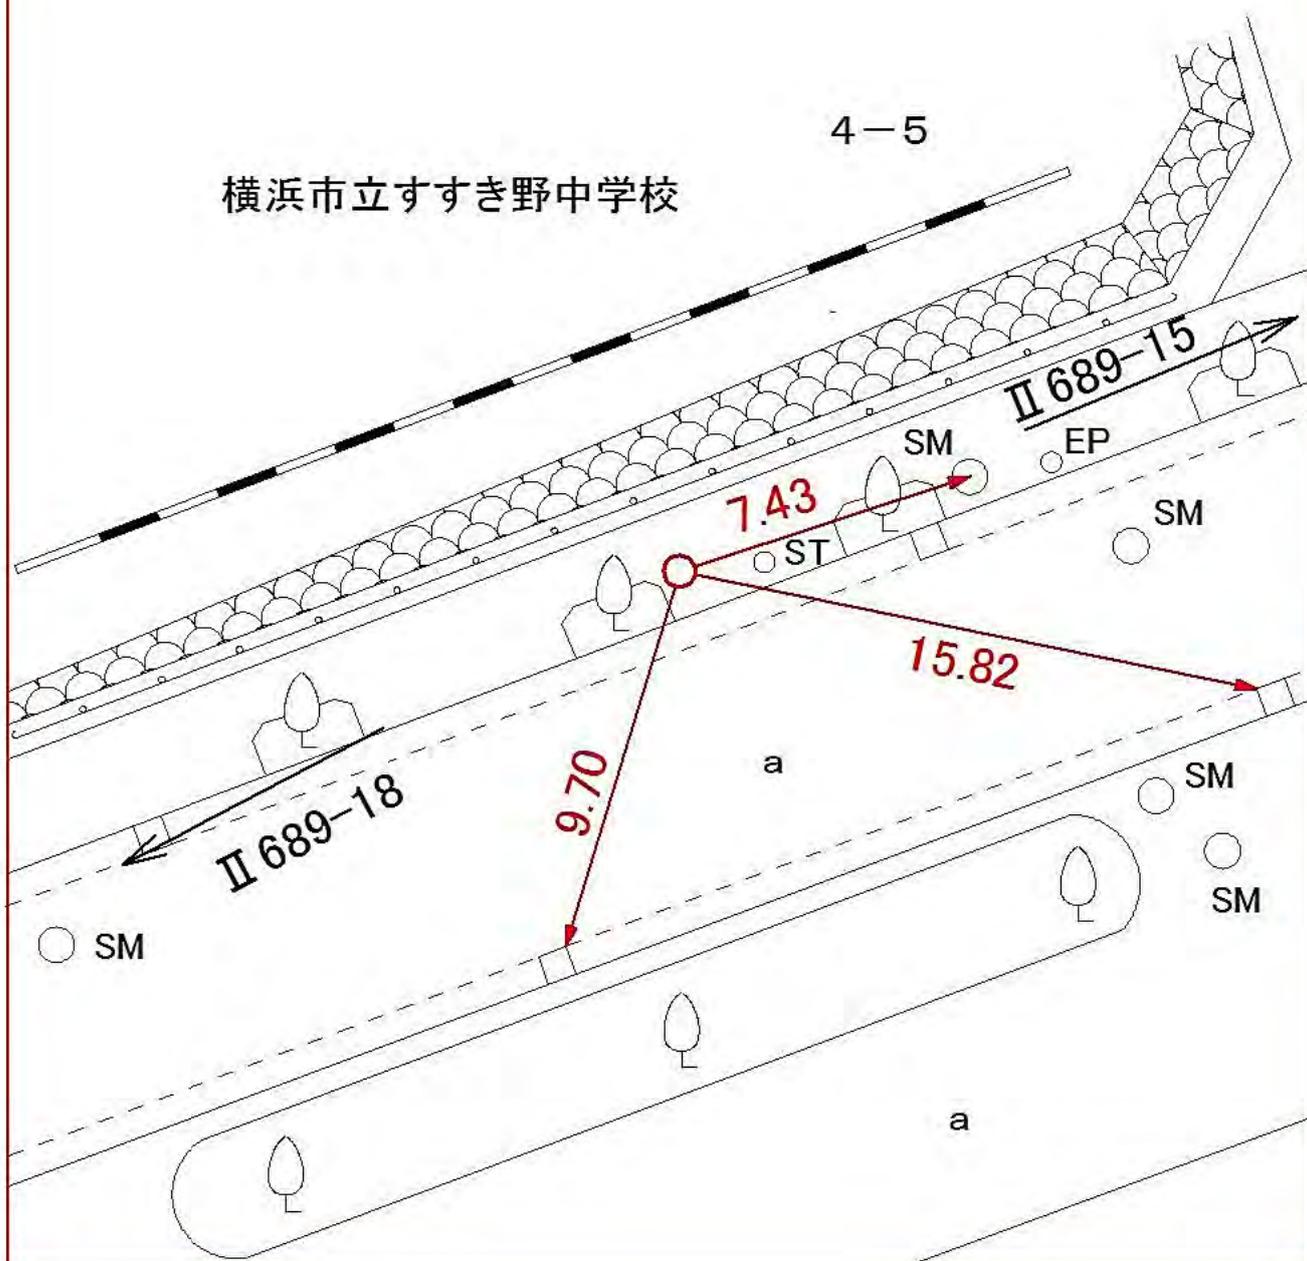

所在地

青葉区すすき野一丁目五番五八地先

標識ノ種類

金属標・鋏・木杭

キザミ


点番号

20

線番号

II 689

要 図

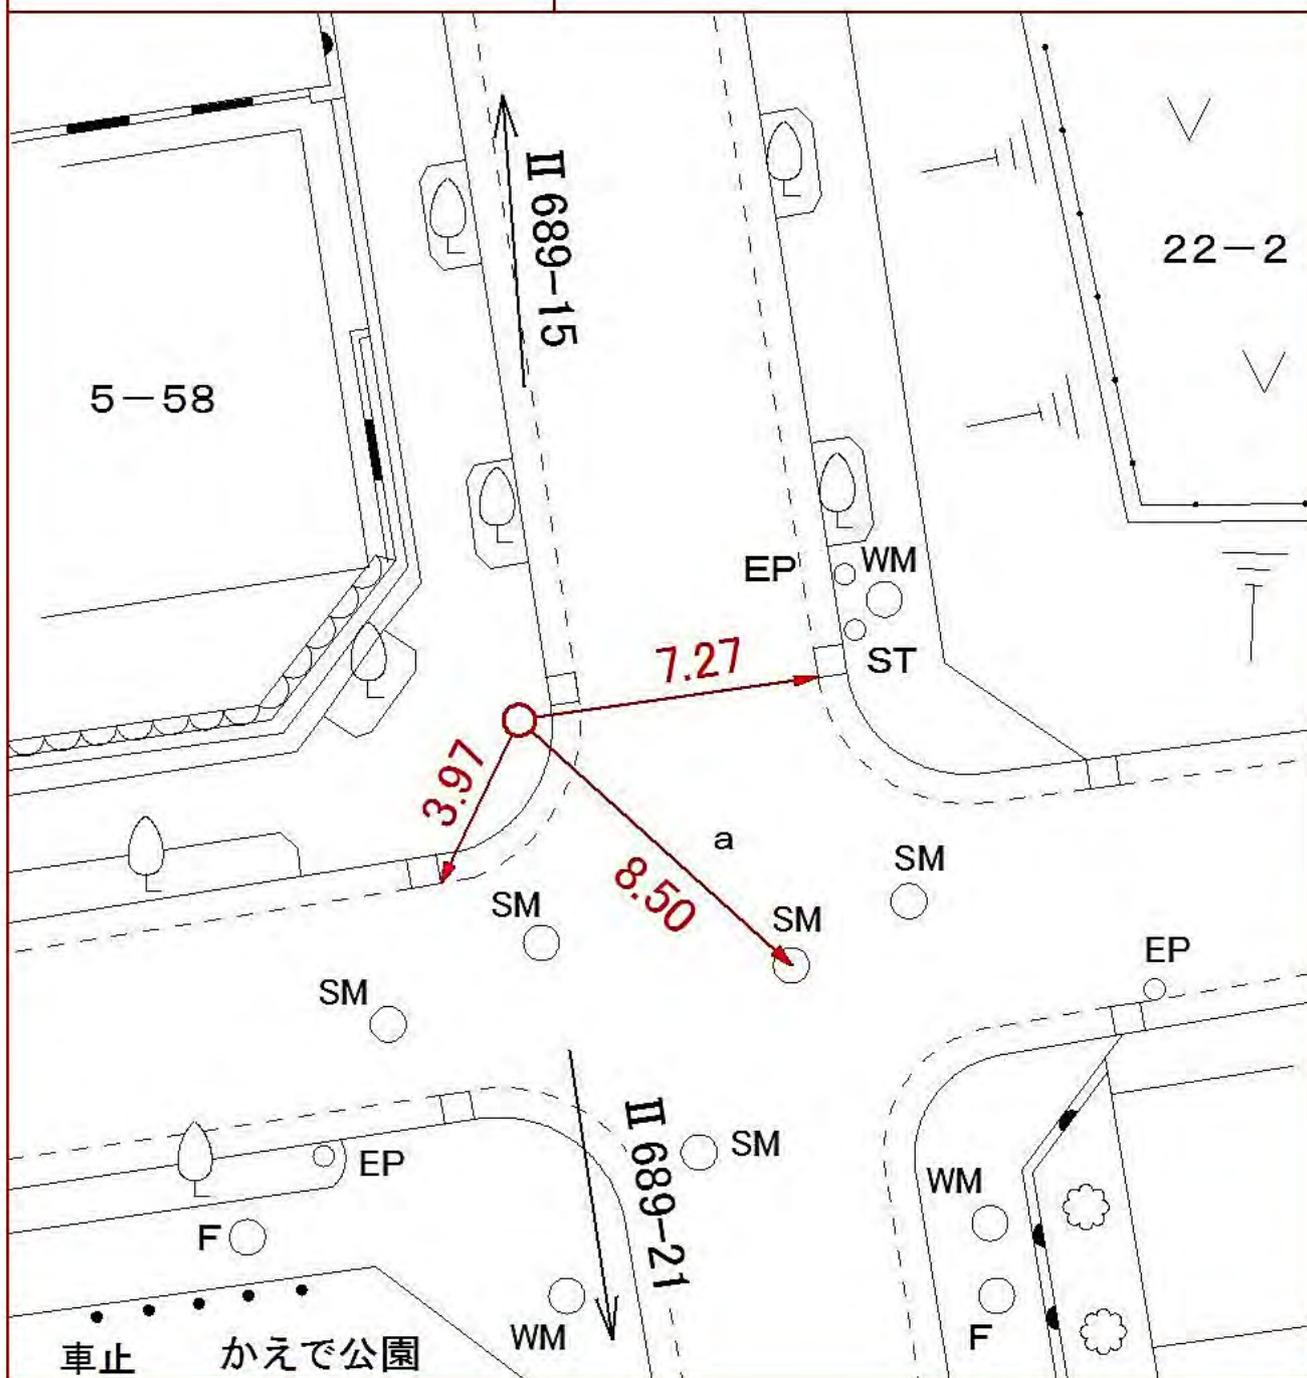

所在地

青葉区すすき野一丁目五番一地先

標識ノ種類

金属標・鋏・木杭

キザミ


点番号

21

線番号

II 689

要 図

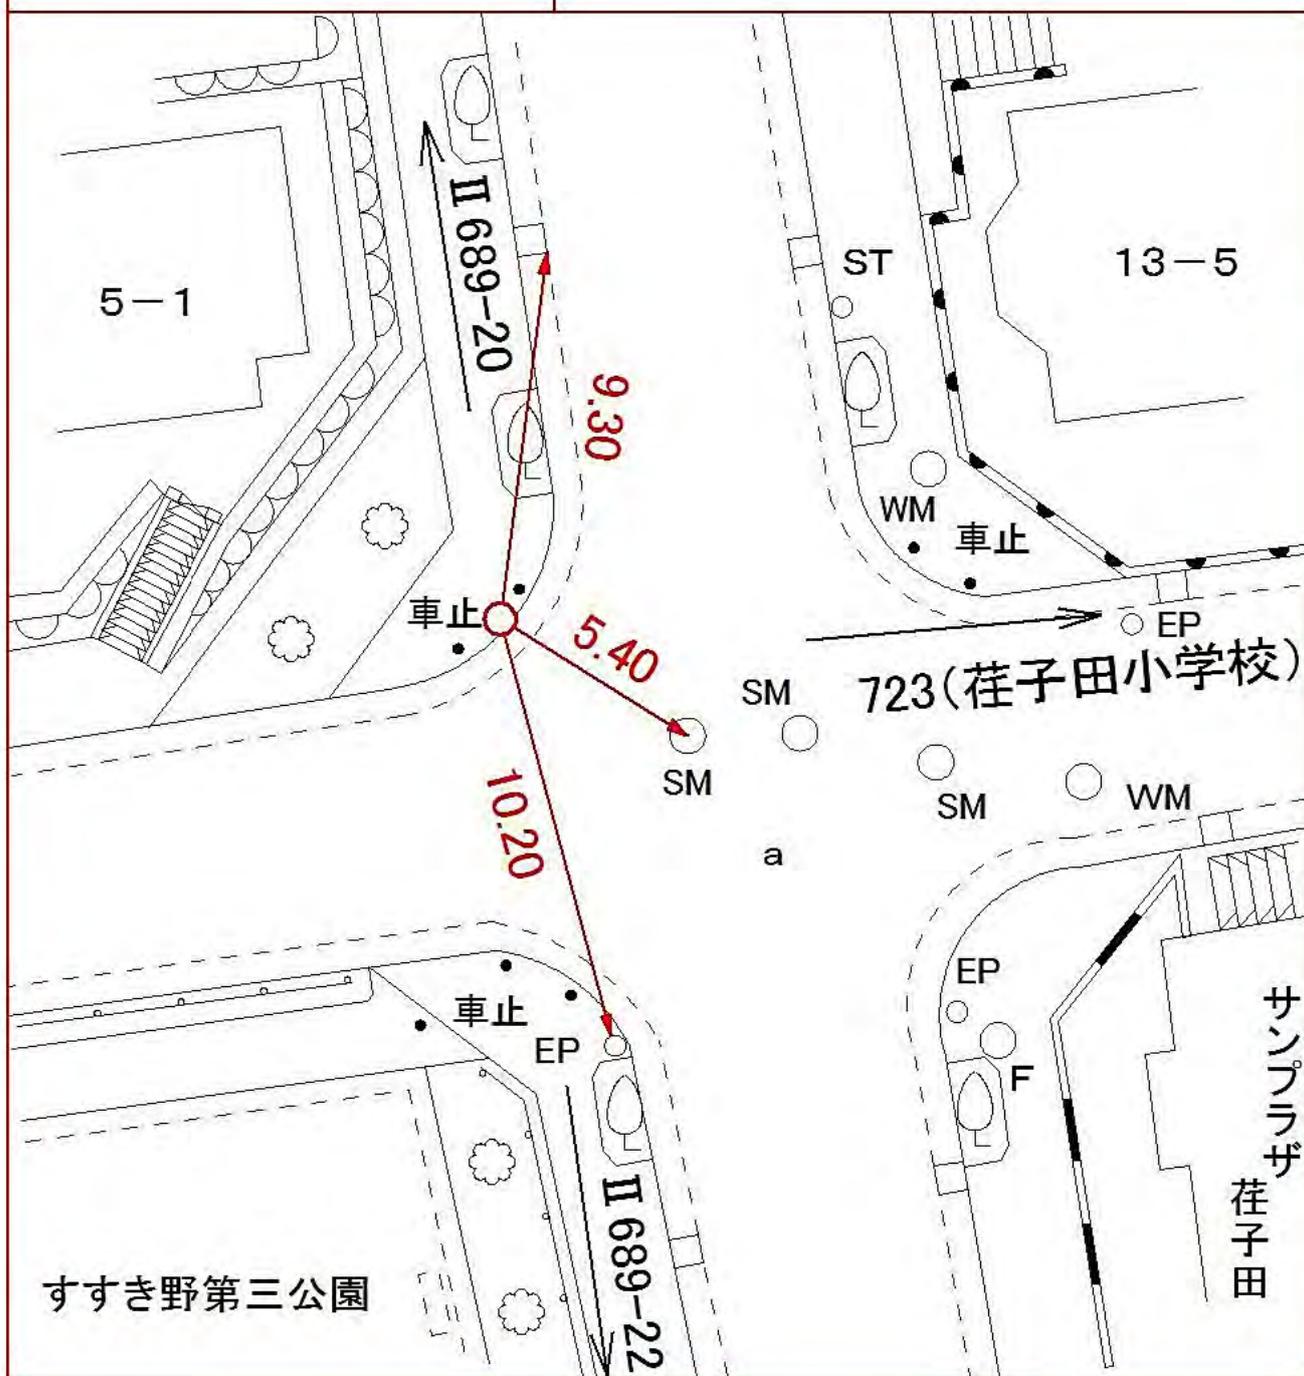

所在地

青葉区すすき野一丁目一番四地先

標識ノ種類

金属標・鋏・木杭

キザミ


点番号

22

線番号

II 689

要 図

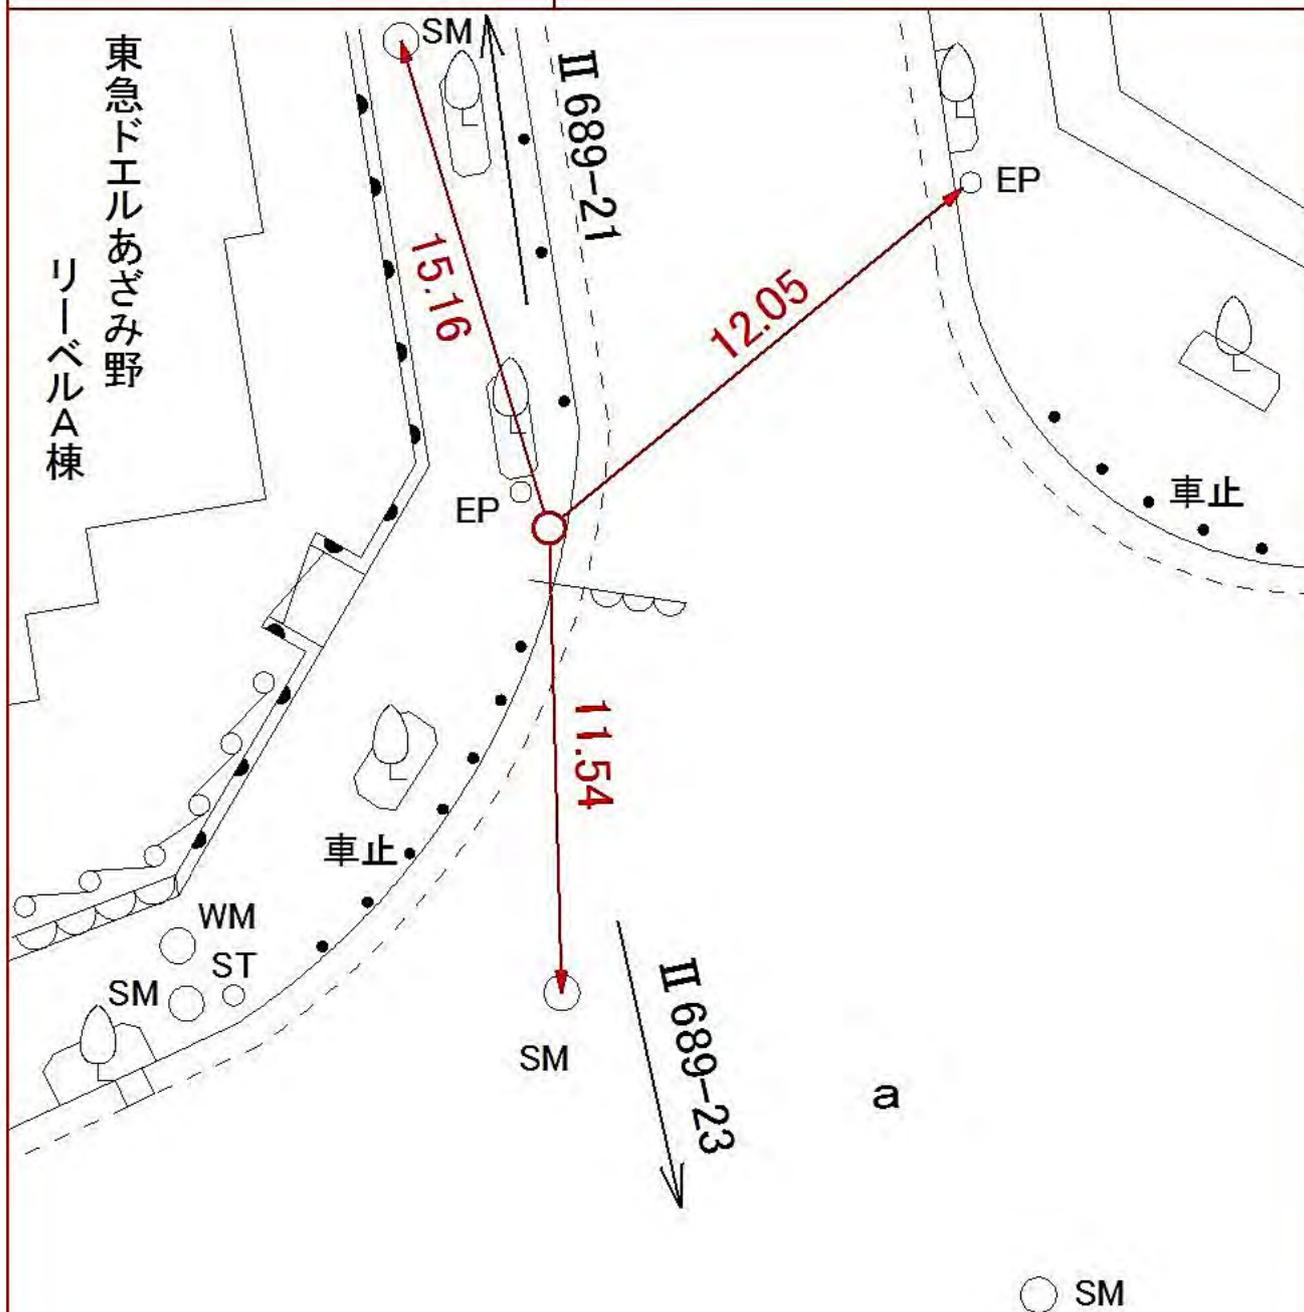

所在地

青葉区大場町六〇〇番二地先

標識ノ種類

金属標・鋏・木杭

キザミ


点番号

24

線番号

II 689

要 図

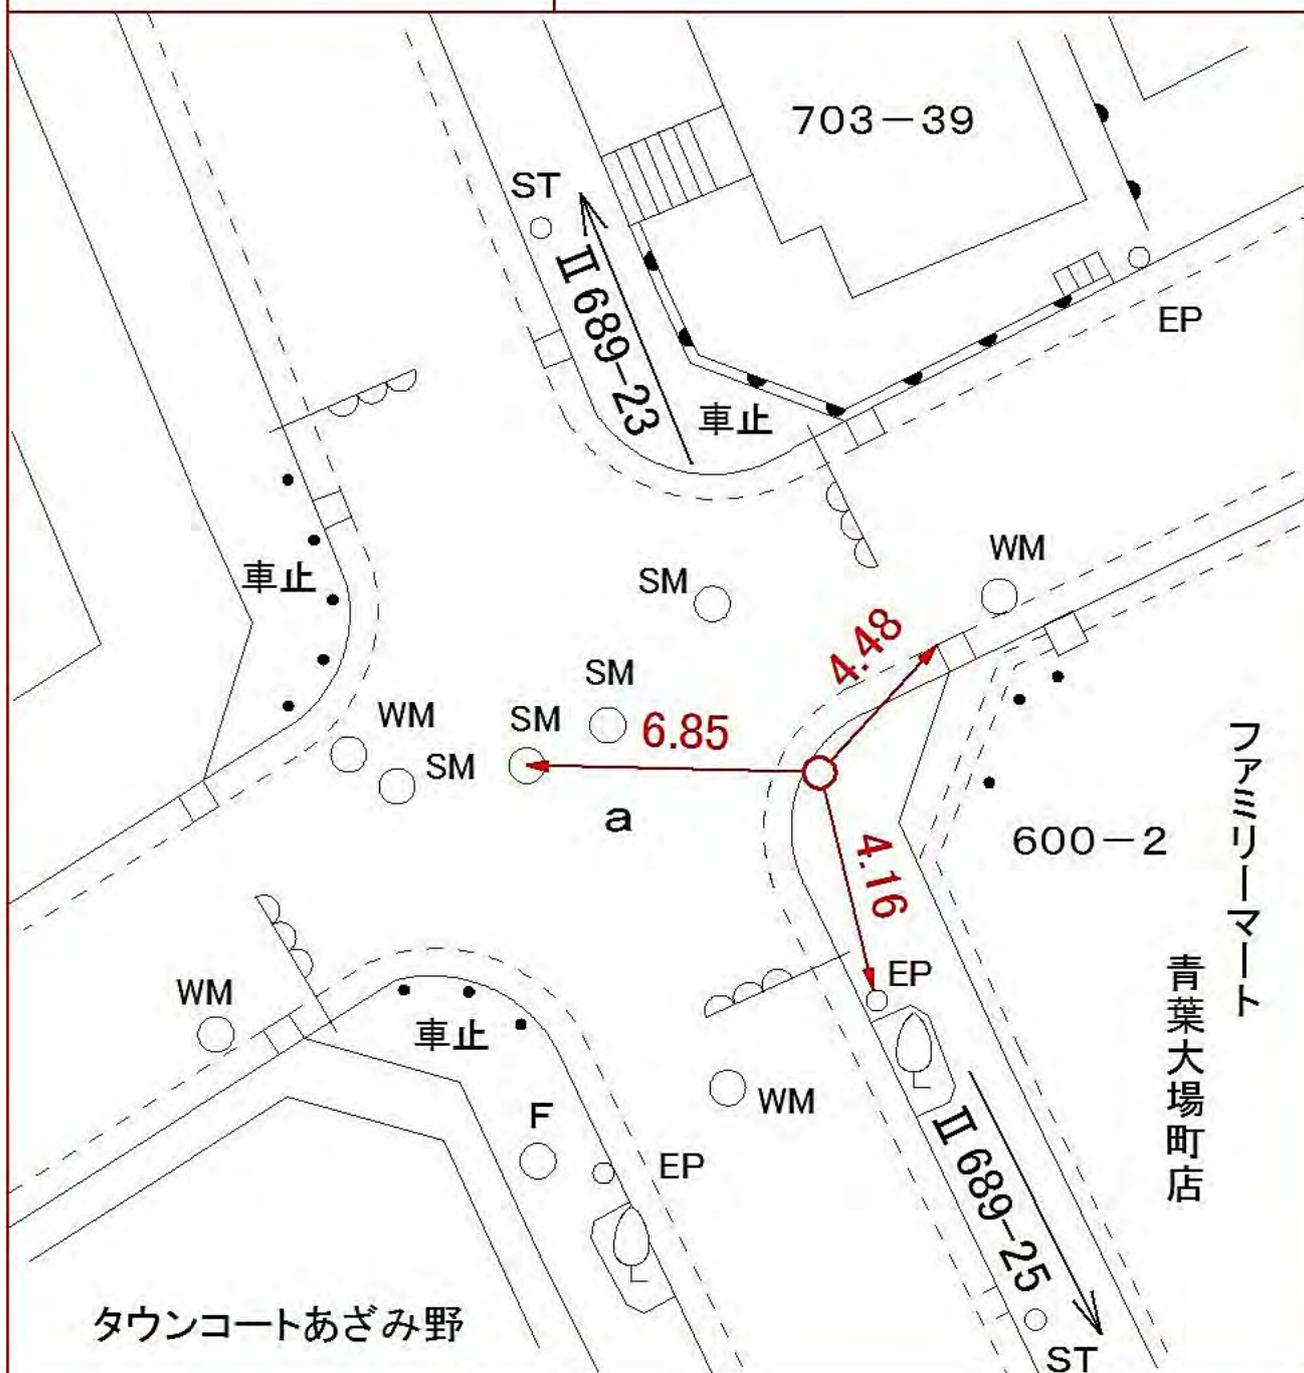

線
番
号

点
番
号

標 識 ノ 種 類

所 在 地

Ⅱ 689


25

金属標・鋸・木杭

青葉区大場町三八六番七一地先

キザミ

要 図

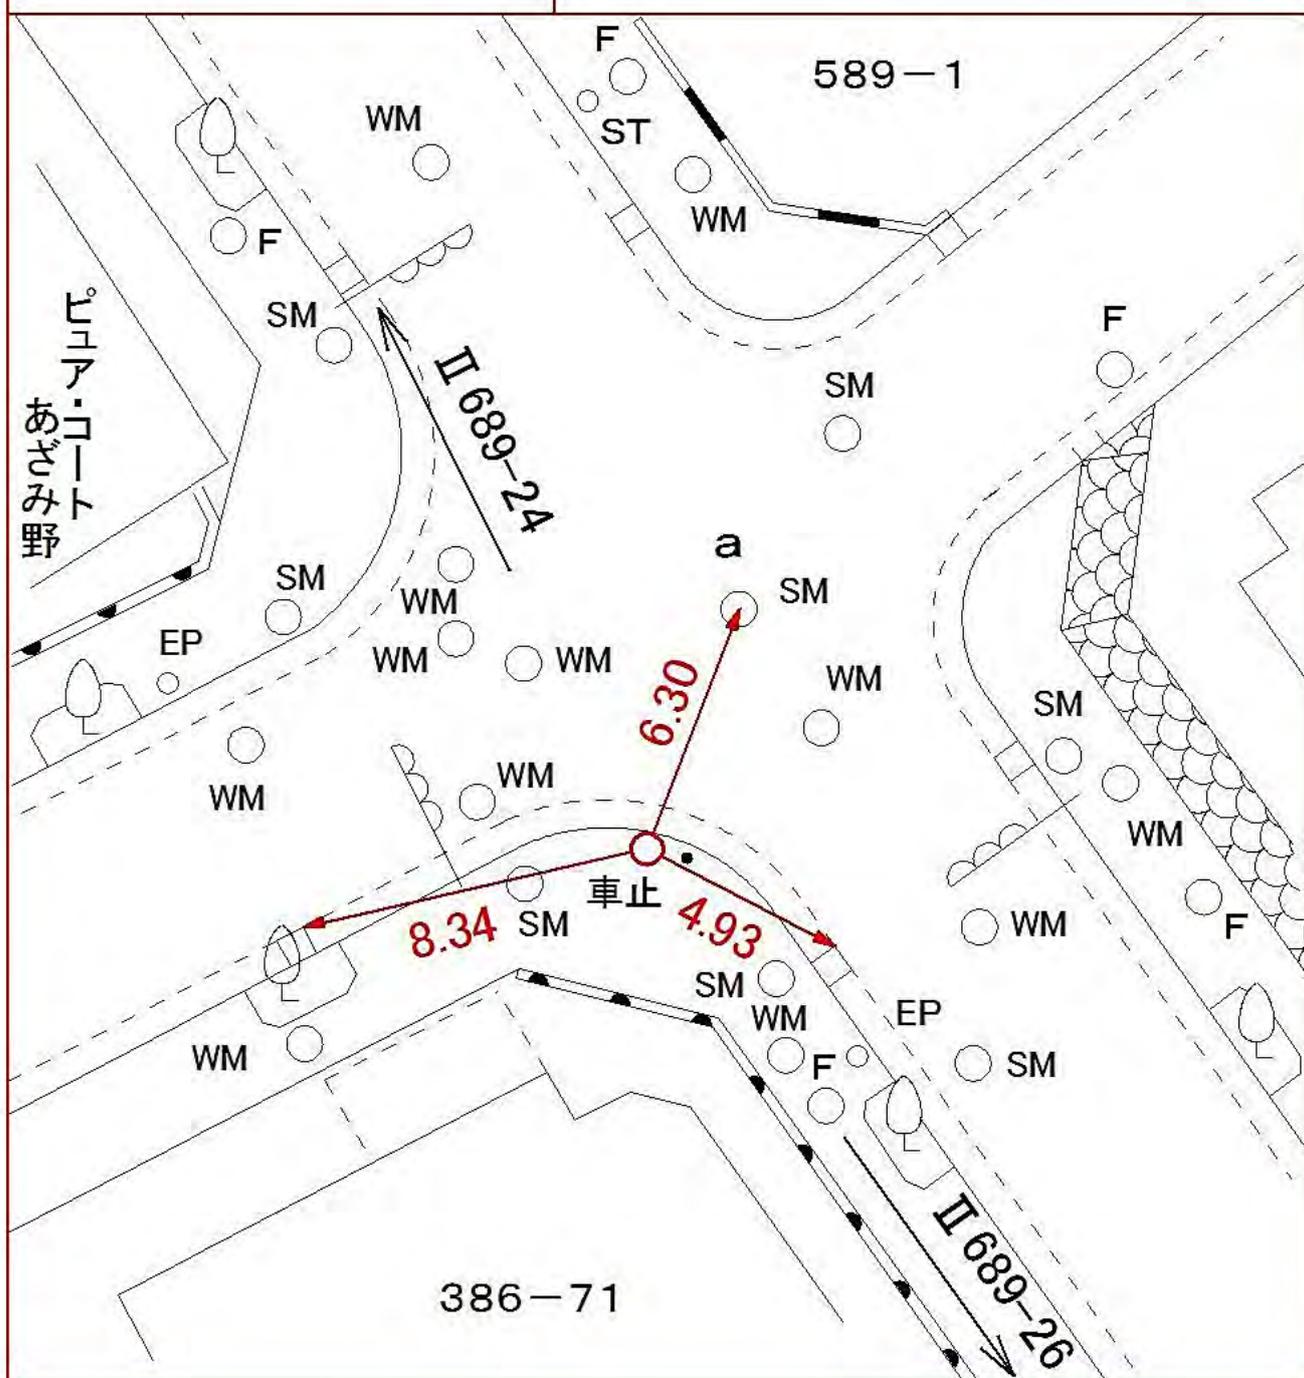

線
番
号

点
番
号

標 識 ノ 種 類

所 在 地

II 689


26

金属標・鋳・木杭

青葉区大場町三八六番三七地先

キザミ

要 図

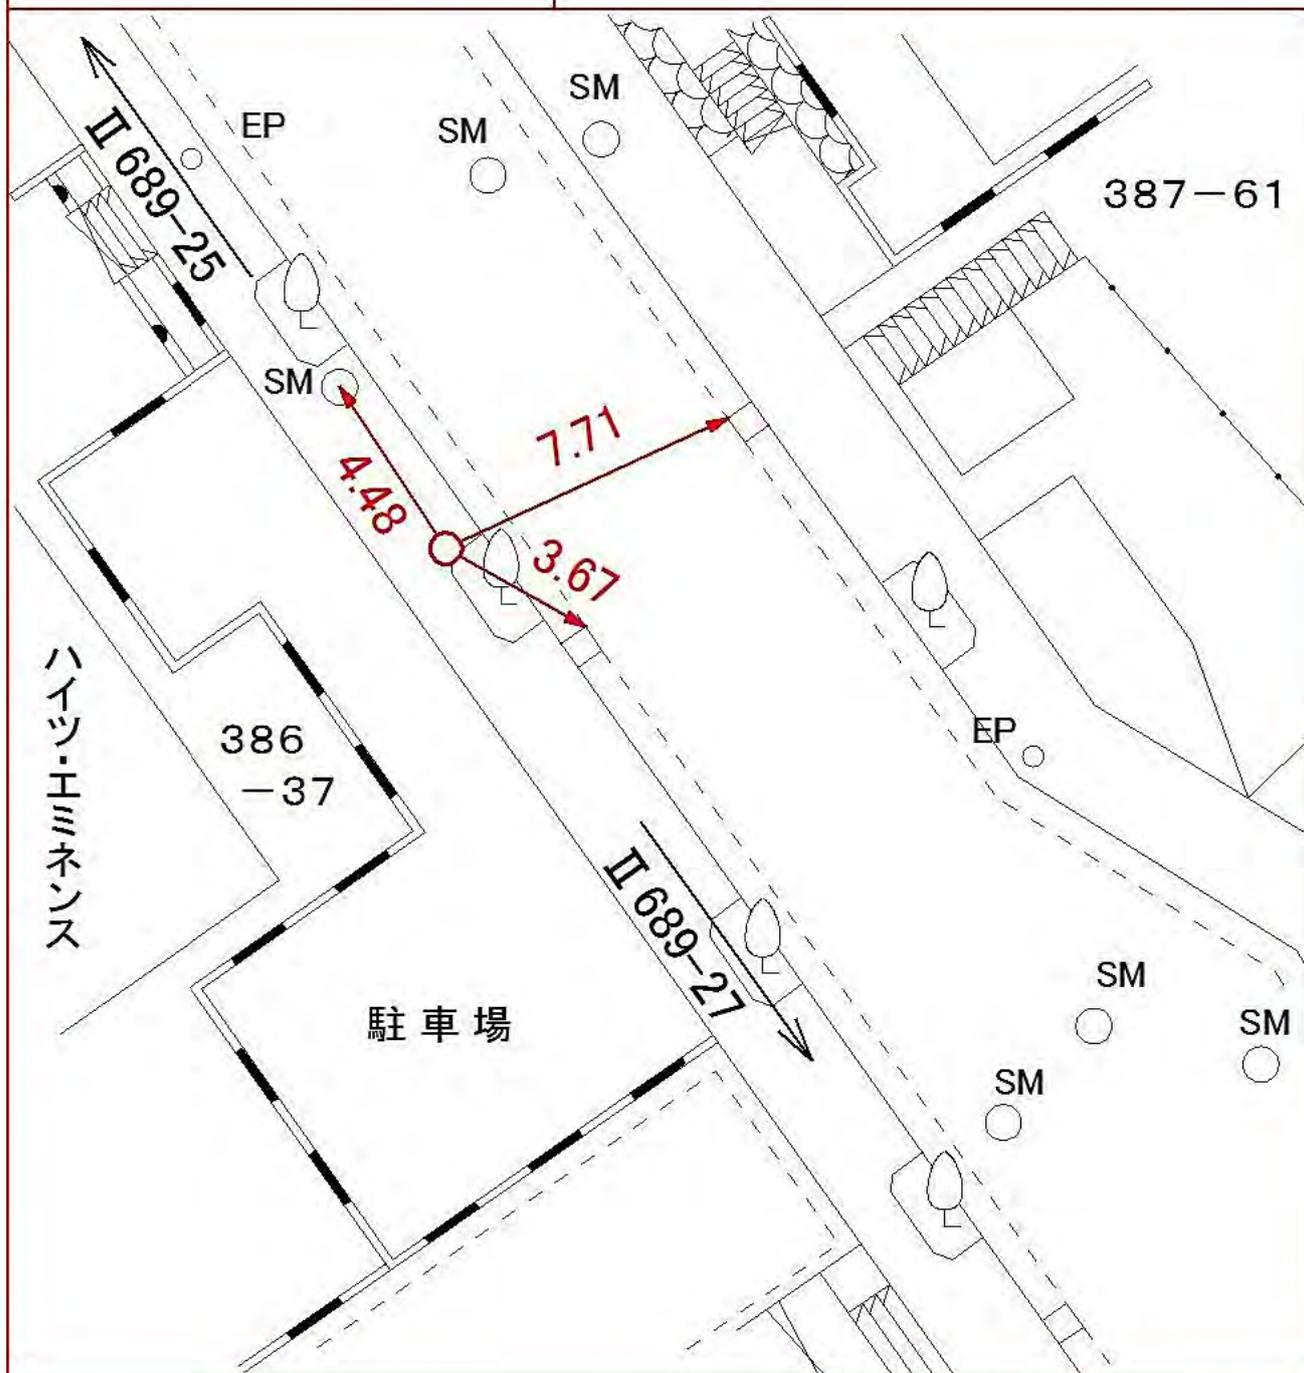

線
番
号

点
番
号

標 識 ノ 種 類

所 在 地

Ⅱ 689


27

金属標・鋏・木杭

青葉区大場町三八五番三八地先

キザミ

要 図

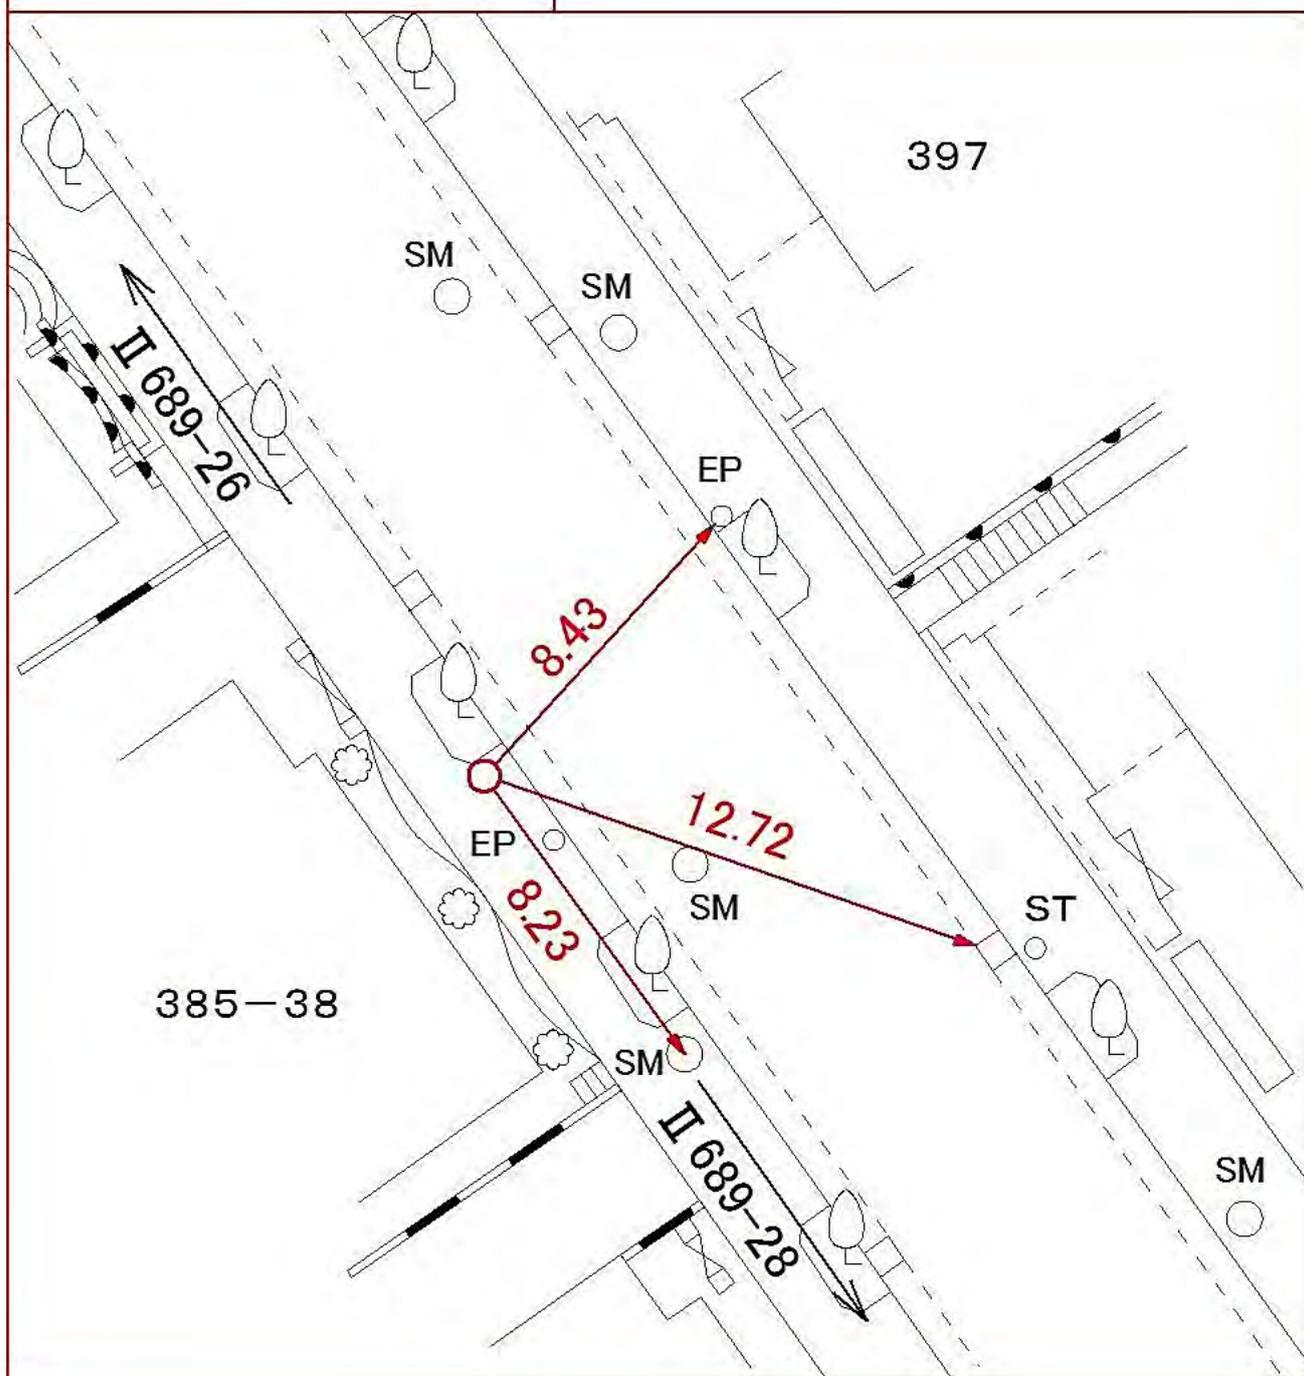

所在地

青葉区みすずが丘一四番一八地先

標識ノ種類

金属標・鋳・木杭

キザミ


点番号

29

線番号

II 689

要 図

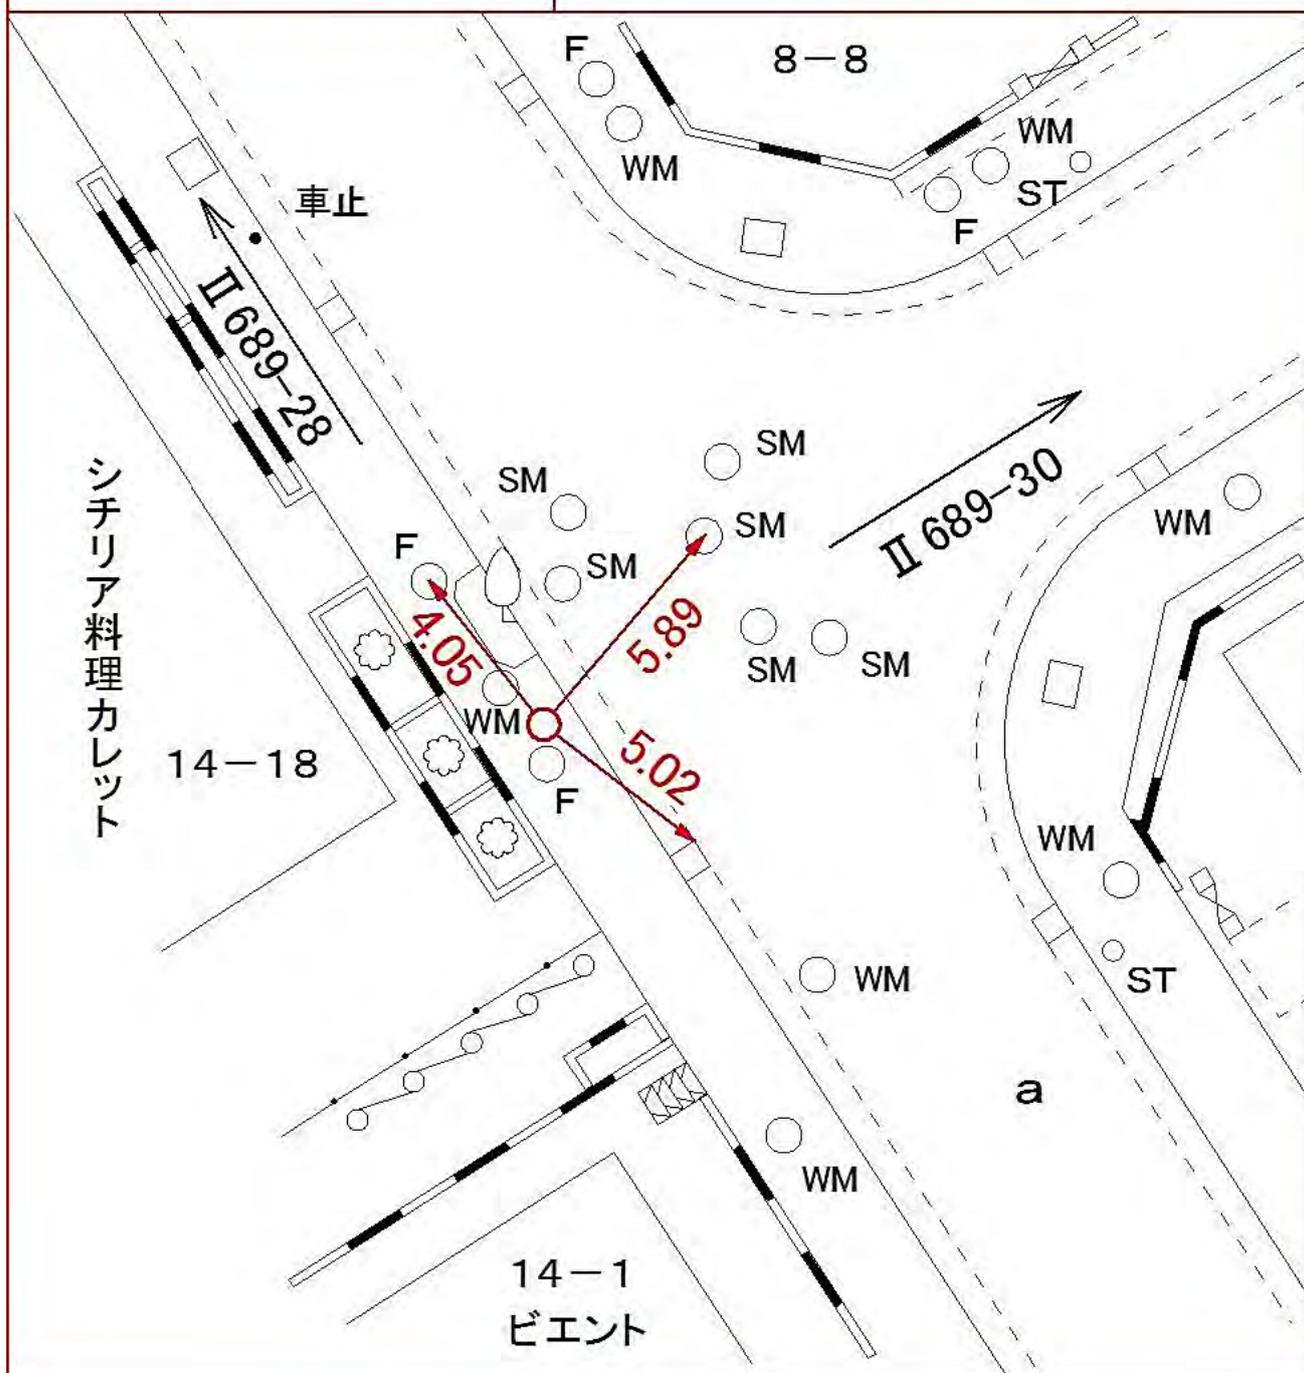

線
番
号

点
番
号

標 識 ノ 種 類

所 在 地

Ⅱ 690


1

金属標・鋸・木杭

キザミ

要 図

都筑区大棚西三番二地先

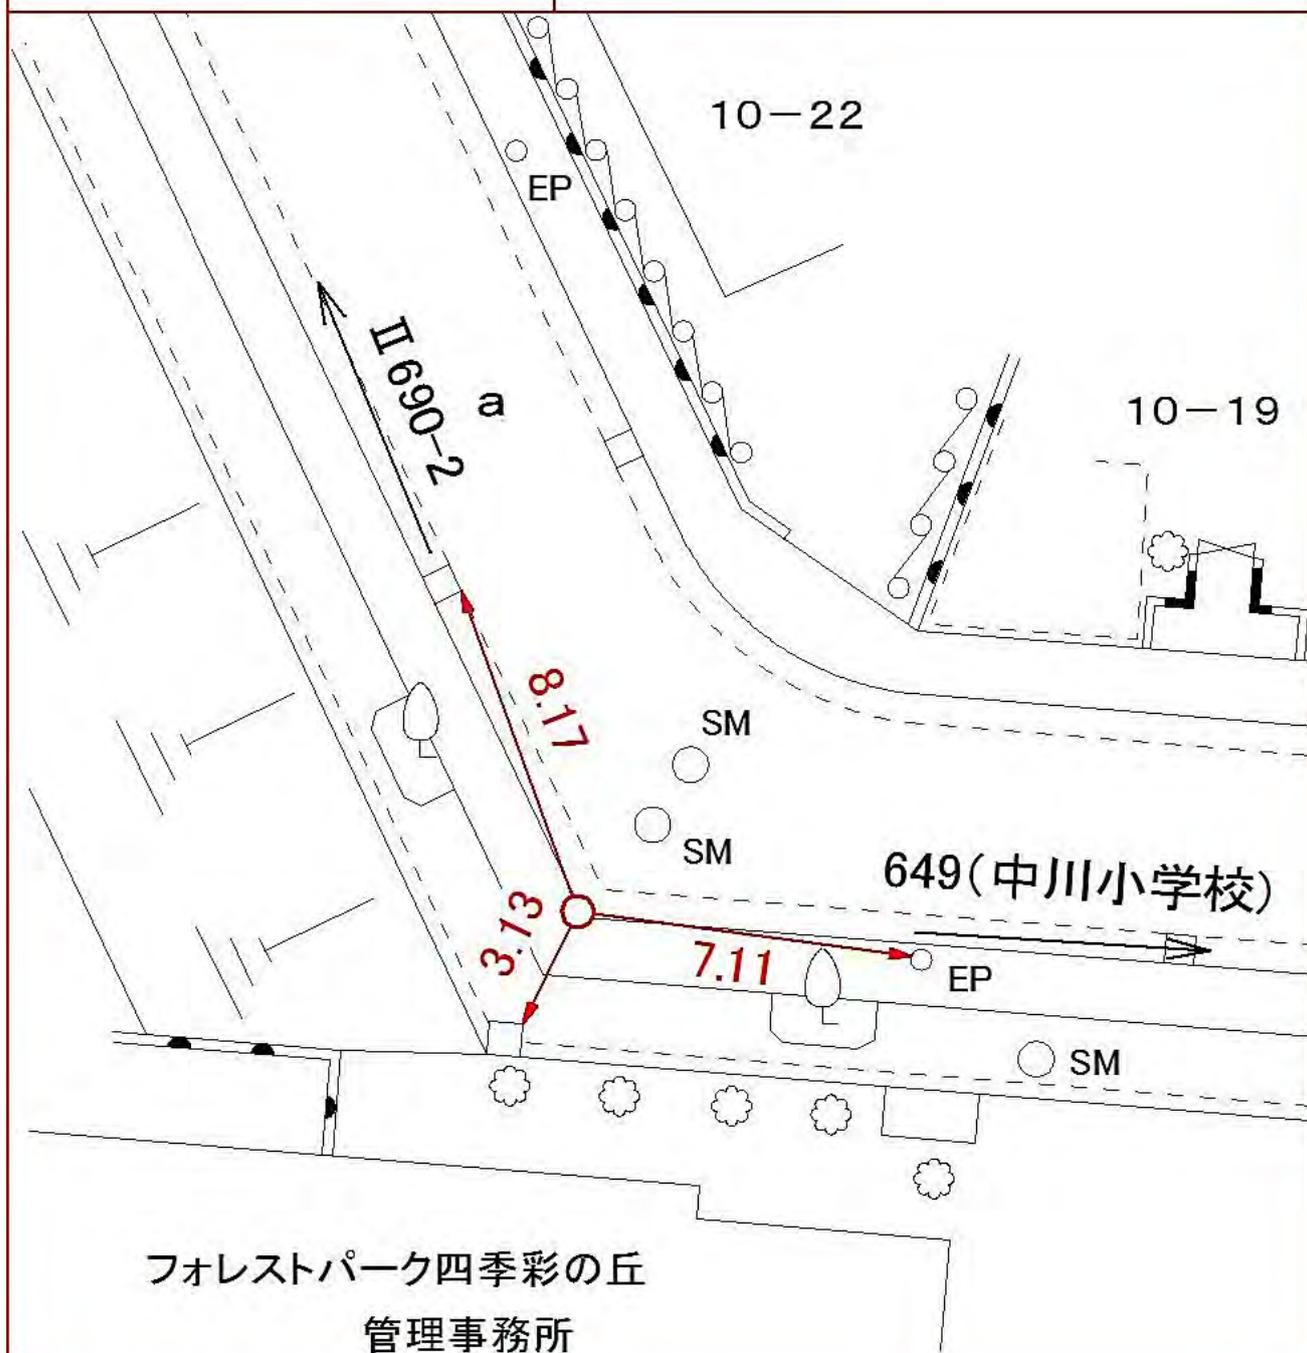

所在地

都筑区牛久保東一丁目八番一〇地先

標識ノ種類

金属標・鋏・木杭

キザミ


点番号

2

線番号

II 690

要 図

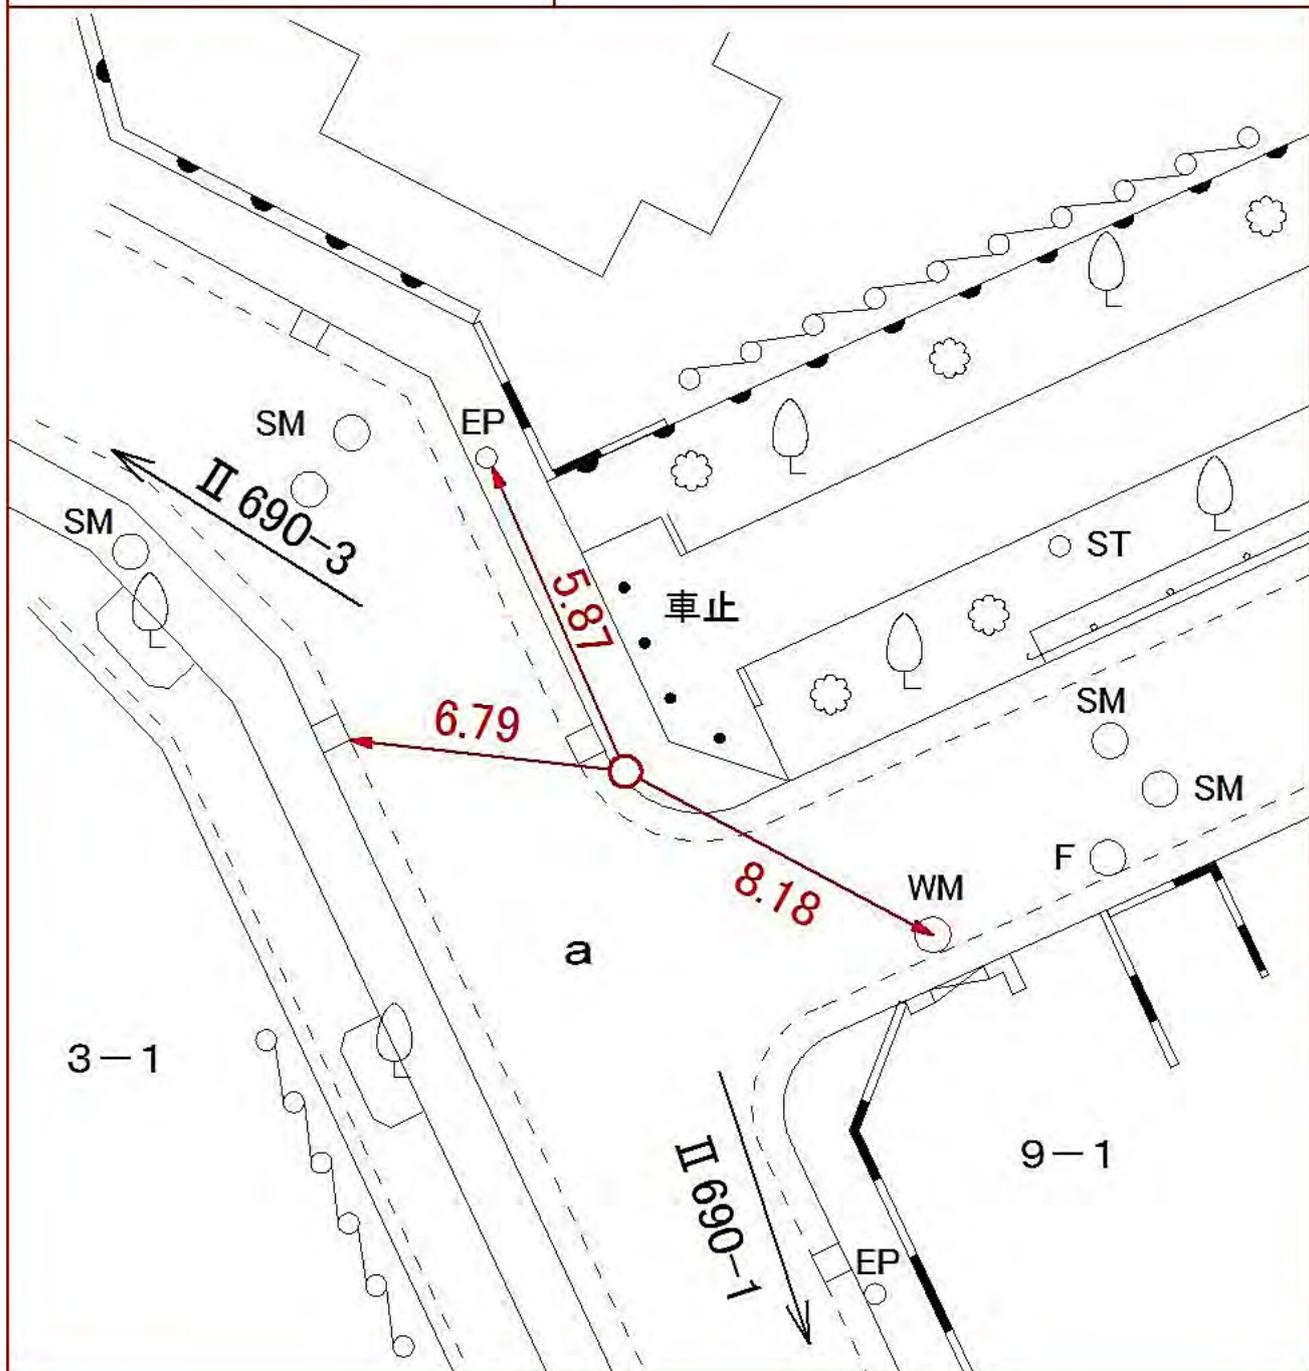

線
番
号

点
番
号

標 識 ノ 種 類

所 在 地

Ⅱ 690

4

金属標・鋸・木杭

キザミ

要 図

都筑区牛久保東一丁目五番一三地先



所在地

都筑区牛久保東一丁目二九番三七地先

標識ノ種類

金属標・鋸・木杭

キザミ


点番号

5

線番号

II 690

要 図

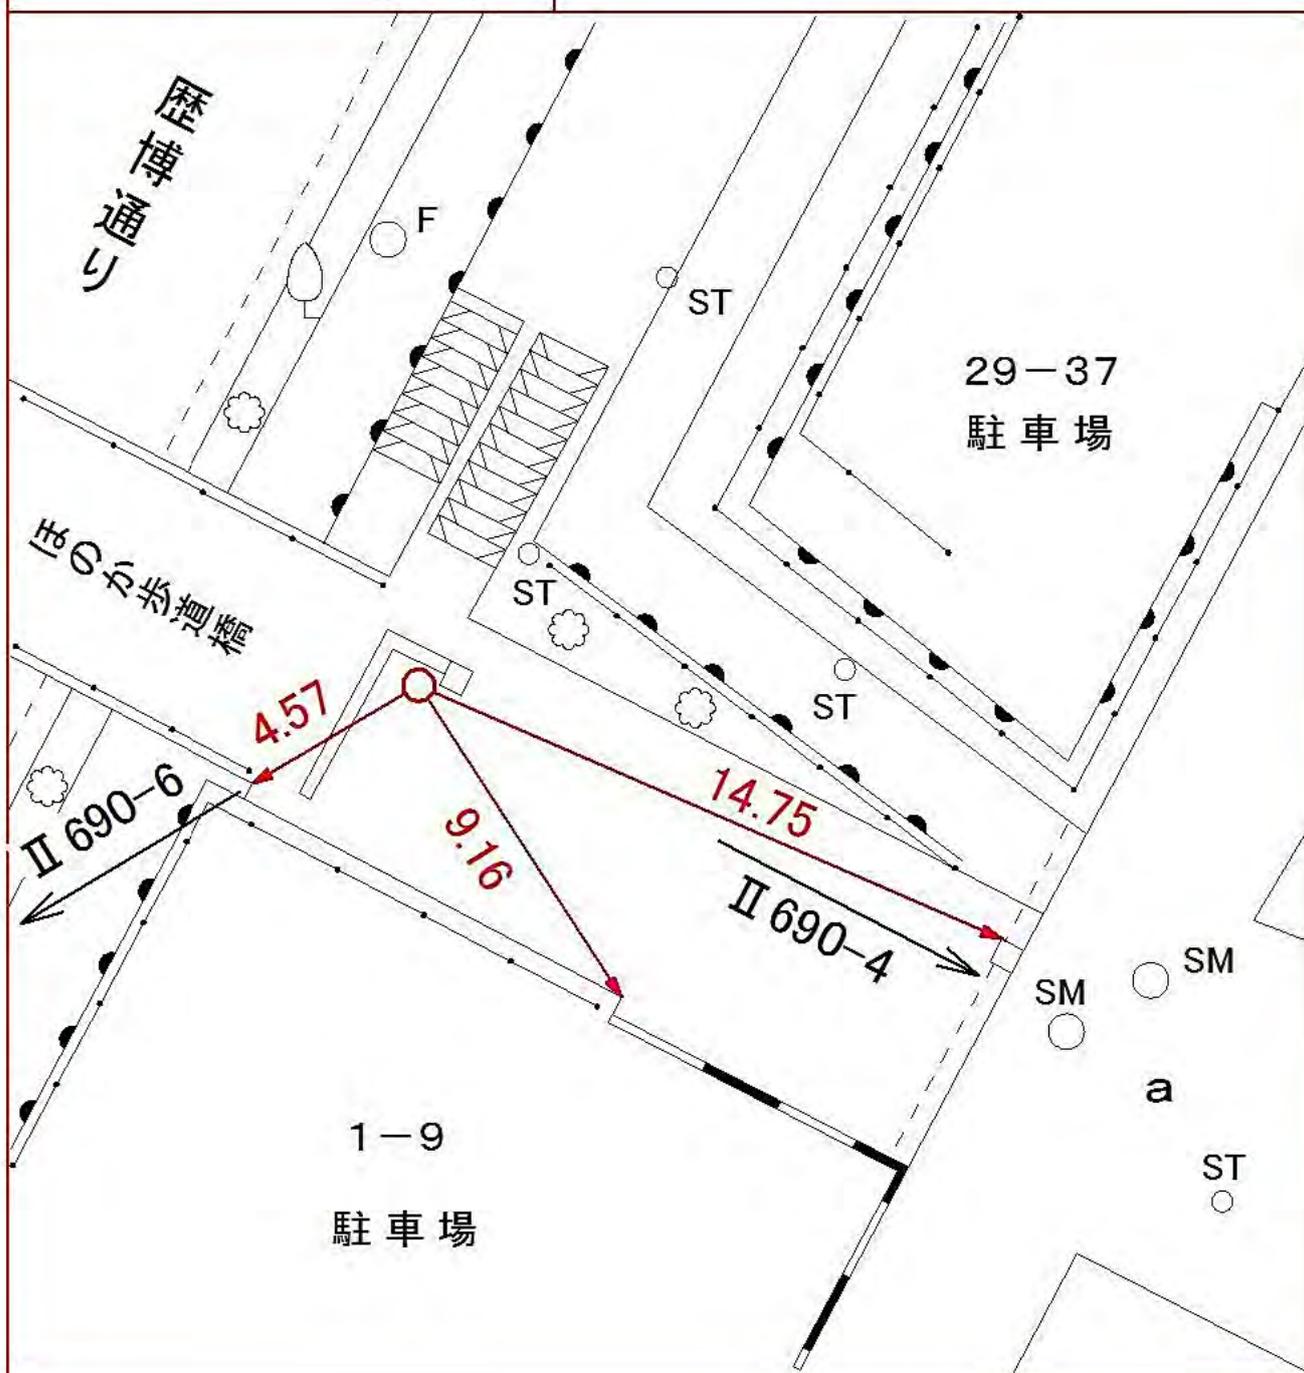

所在地

都筑区大塚西一番一地先

標識ノ種類

金属標・鋏・木杭

キザミ


点番号

7

線番号

II 690

要 図

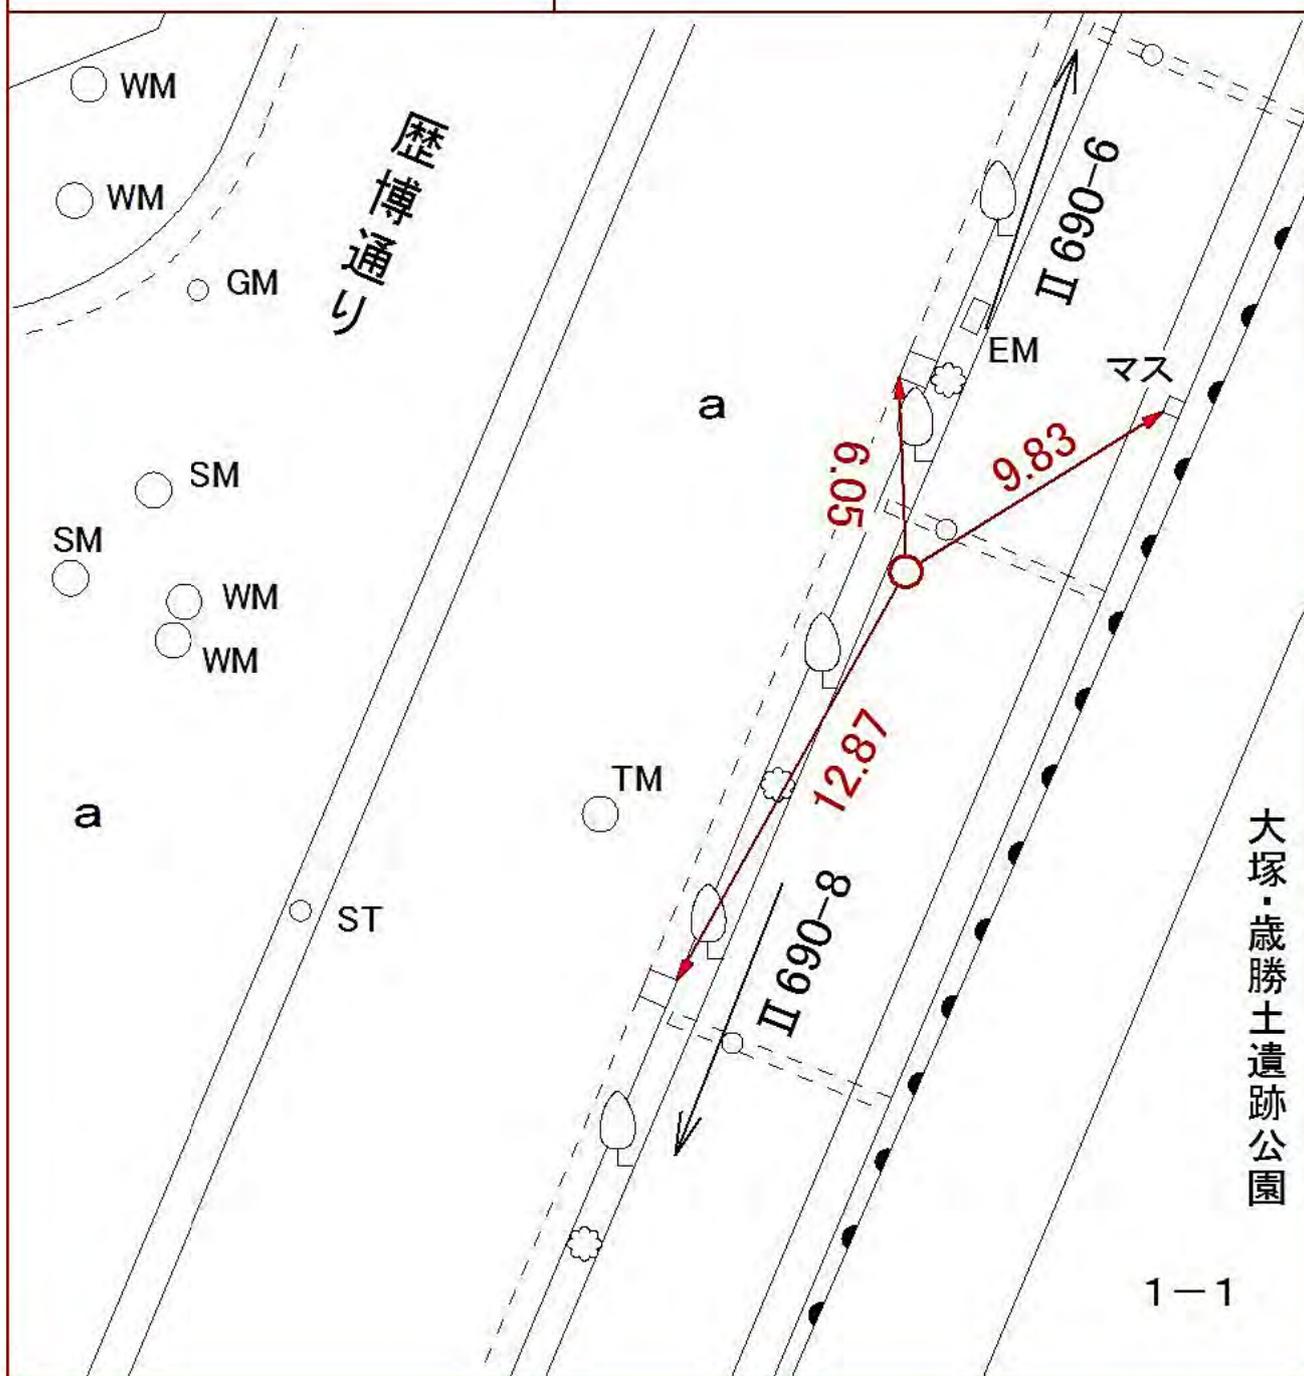

所在地

都筑区大塚町三〇〇一番七地先

標識ノ種類

金属標・鋏・木杭

キザミ


点番号

8

線番号

II 690

要 図

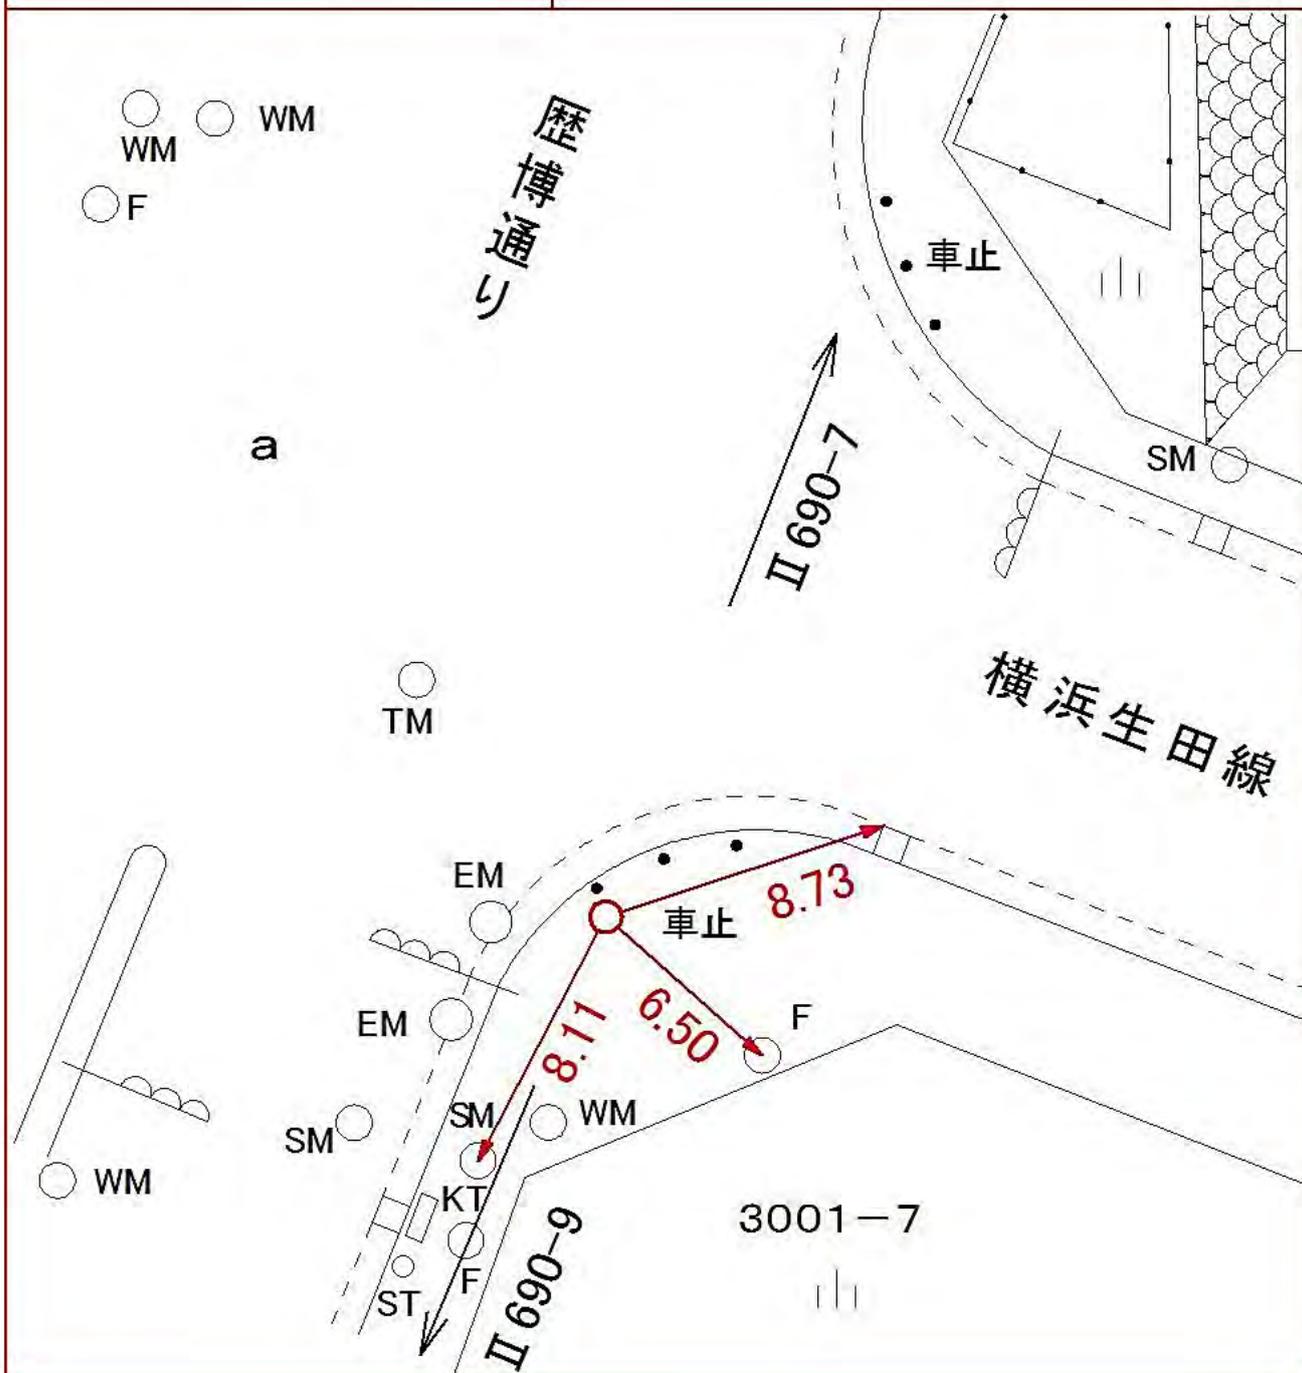

線
番
号

点
番
号

標 識 ノ 種 類

所 在 地

Ⅱ 690


10

金属標・鋸・木杭

キザミ

要 図

都筑区茅ヶ崎東四丁目一番二地先

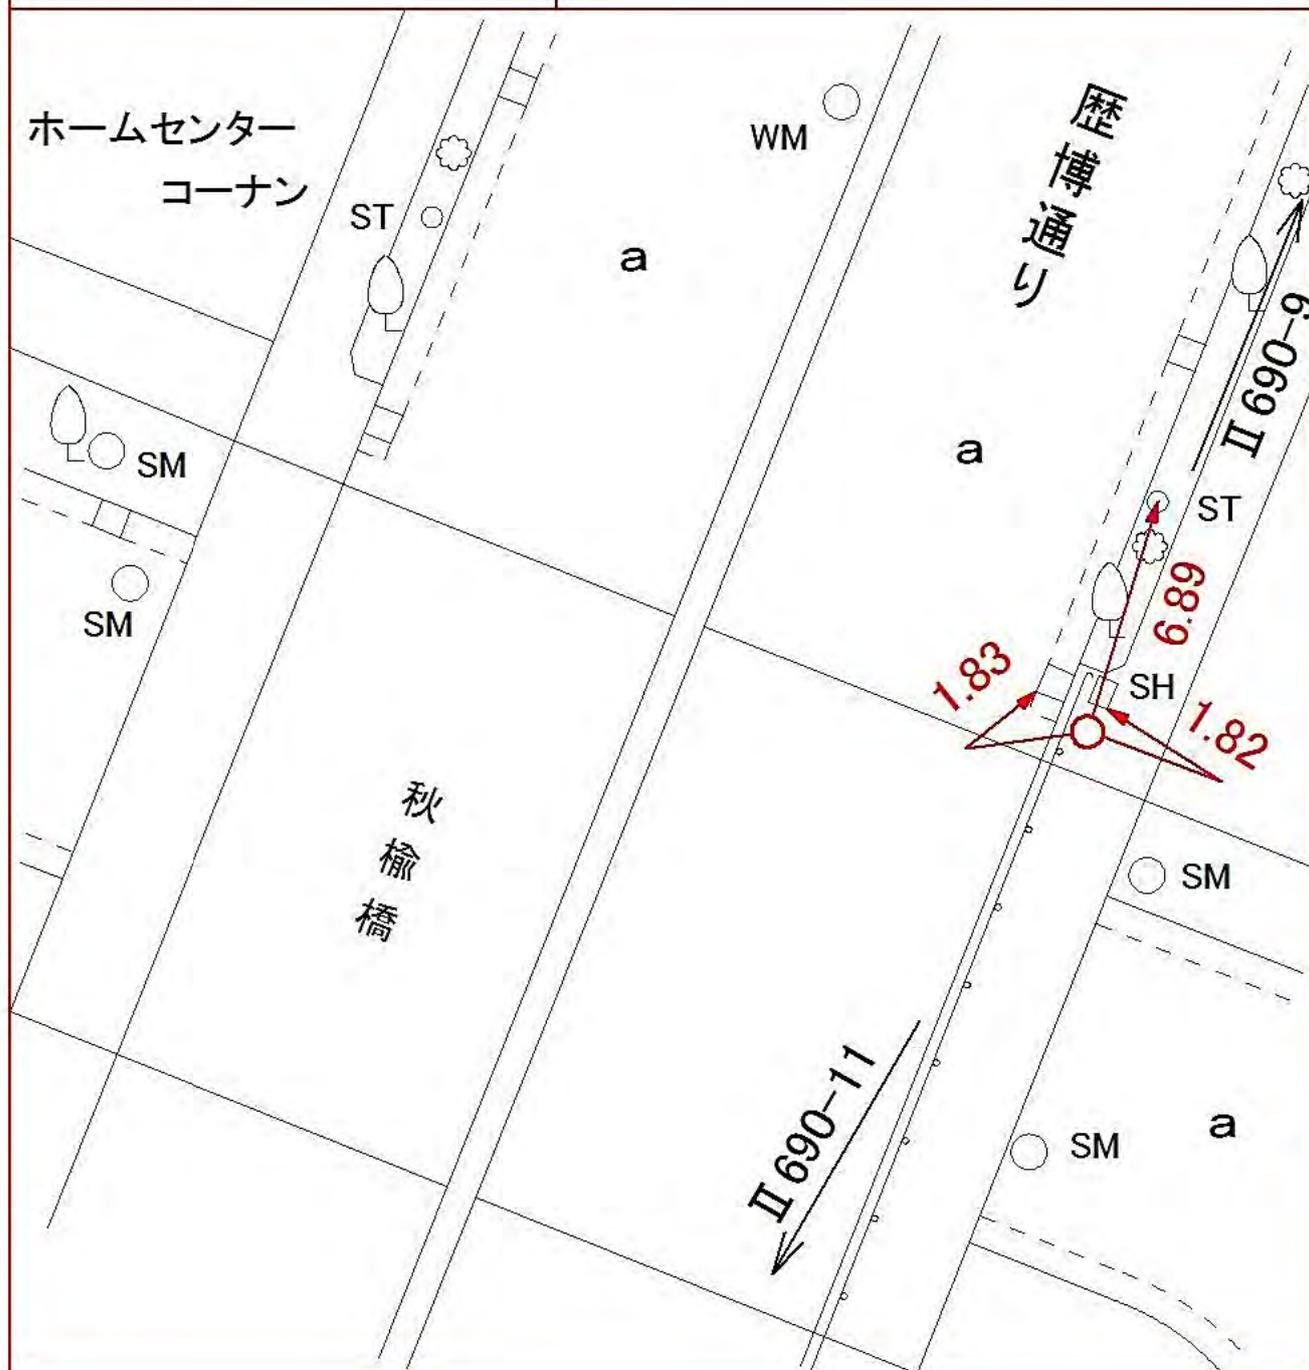

線
番
号

点
番
号

標 識 ノ 種 類

所 在 地

II 690


11

金属標・鋸・木杭

キザミ

要 図

都筑区茅ヶ崎中央二番二地先

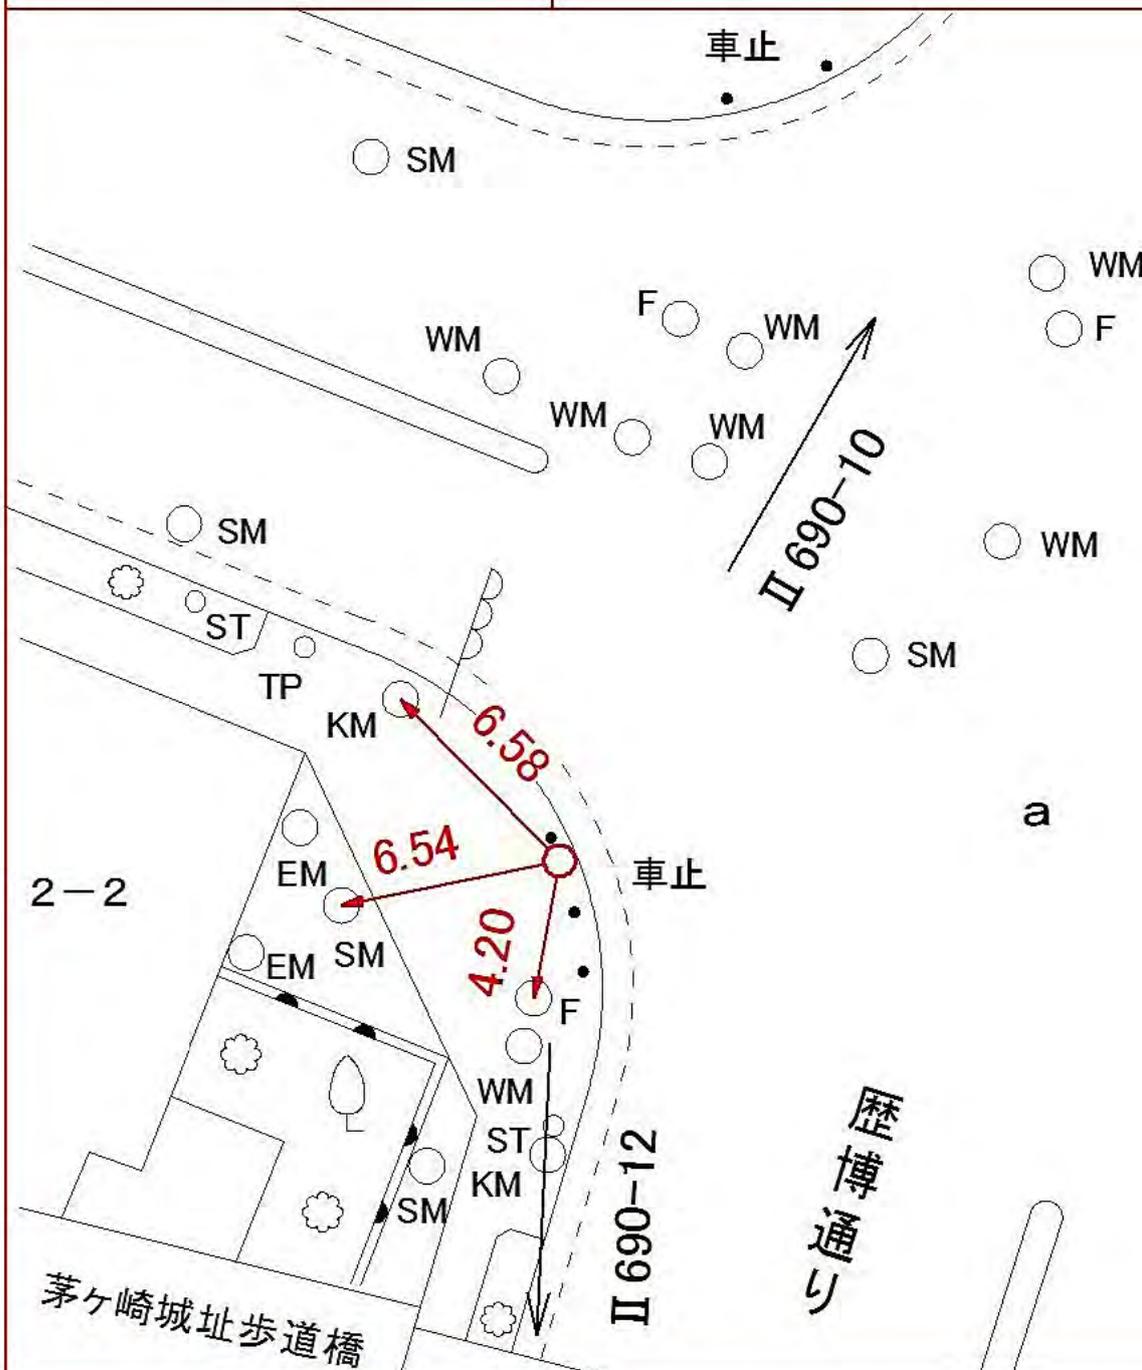

所在地

都筑区茅ヶ崎東三丁目一七番四〇地先

標識ノ種類

金属標・鋏・木杭

キザミ


点番号

12

線番号

II 690

要 図

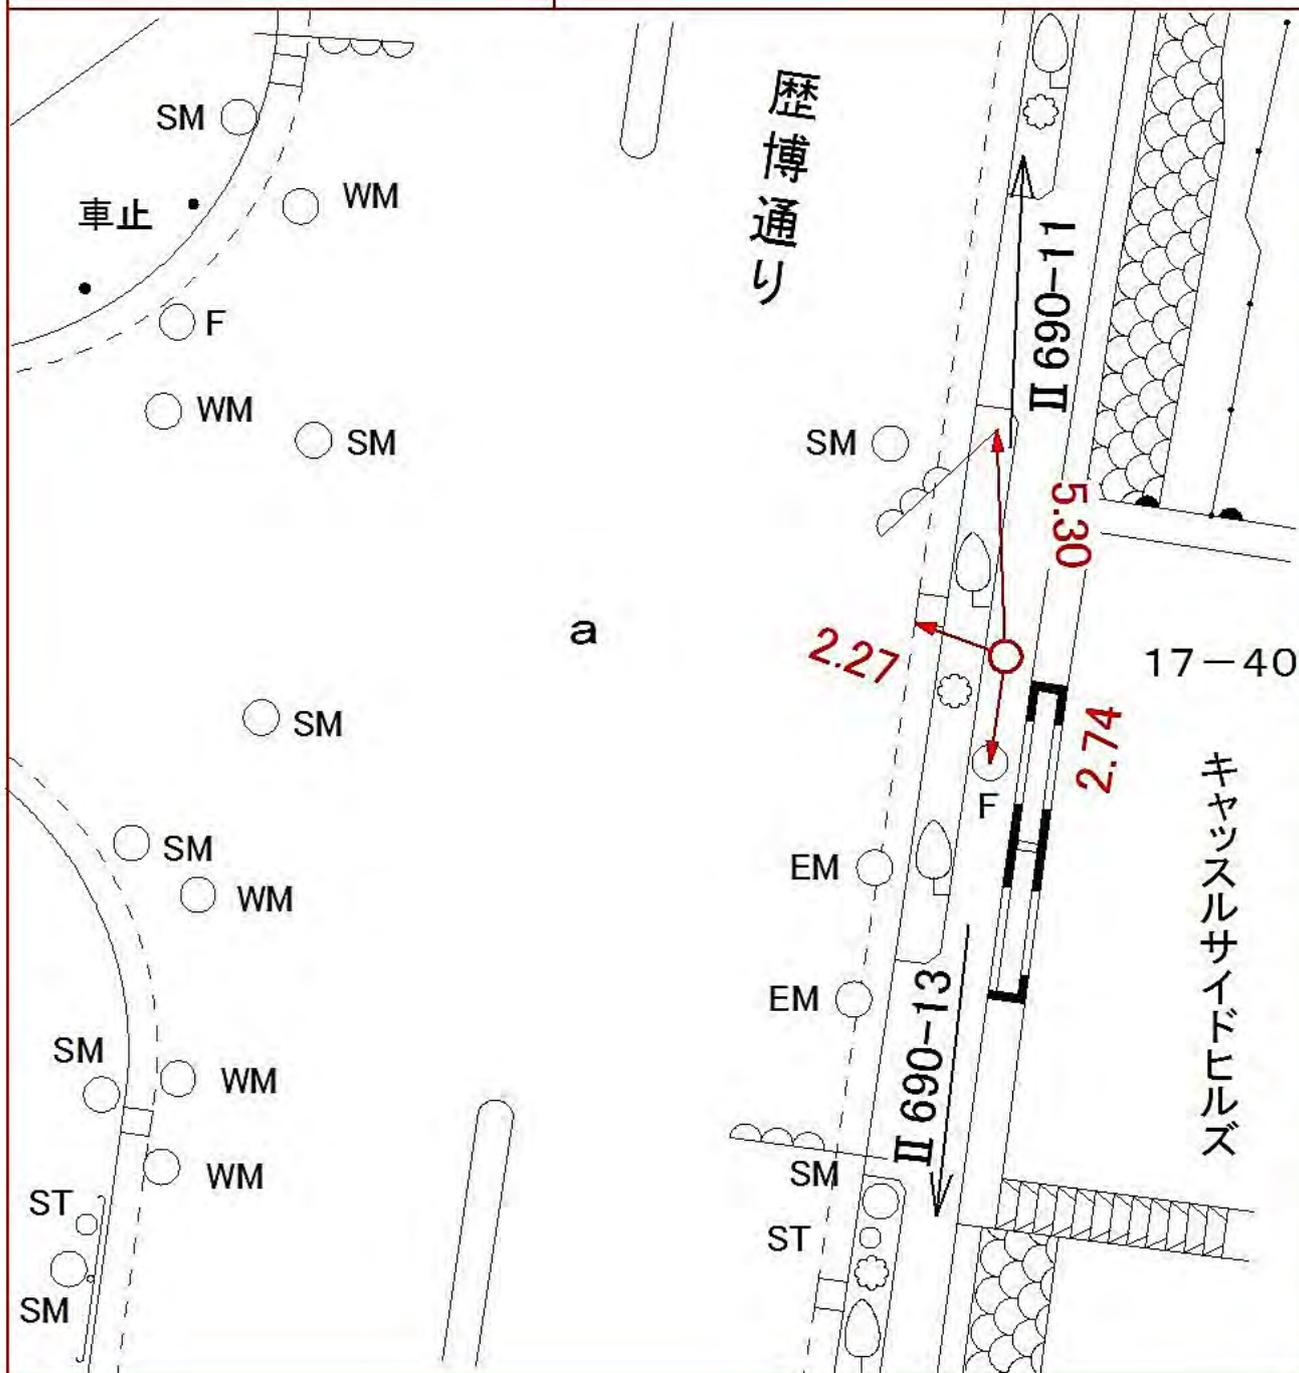

線
番
号

点
番
号

標 識 ノ 種 類

所 在 地

II 690


14

金属標・鋳・木杭

都筑区茅ヶ崎南四丁目一番七地先

キザミ

要 図

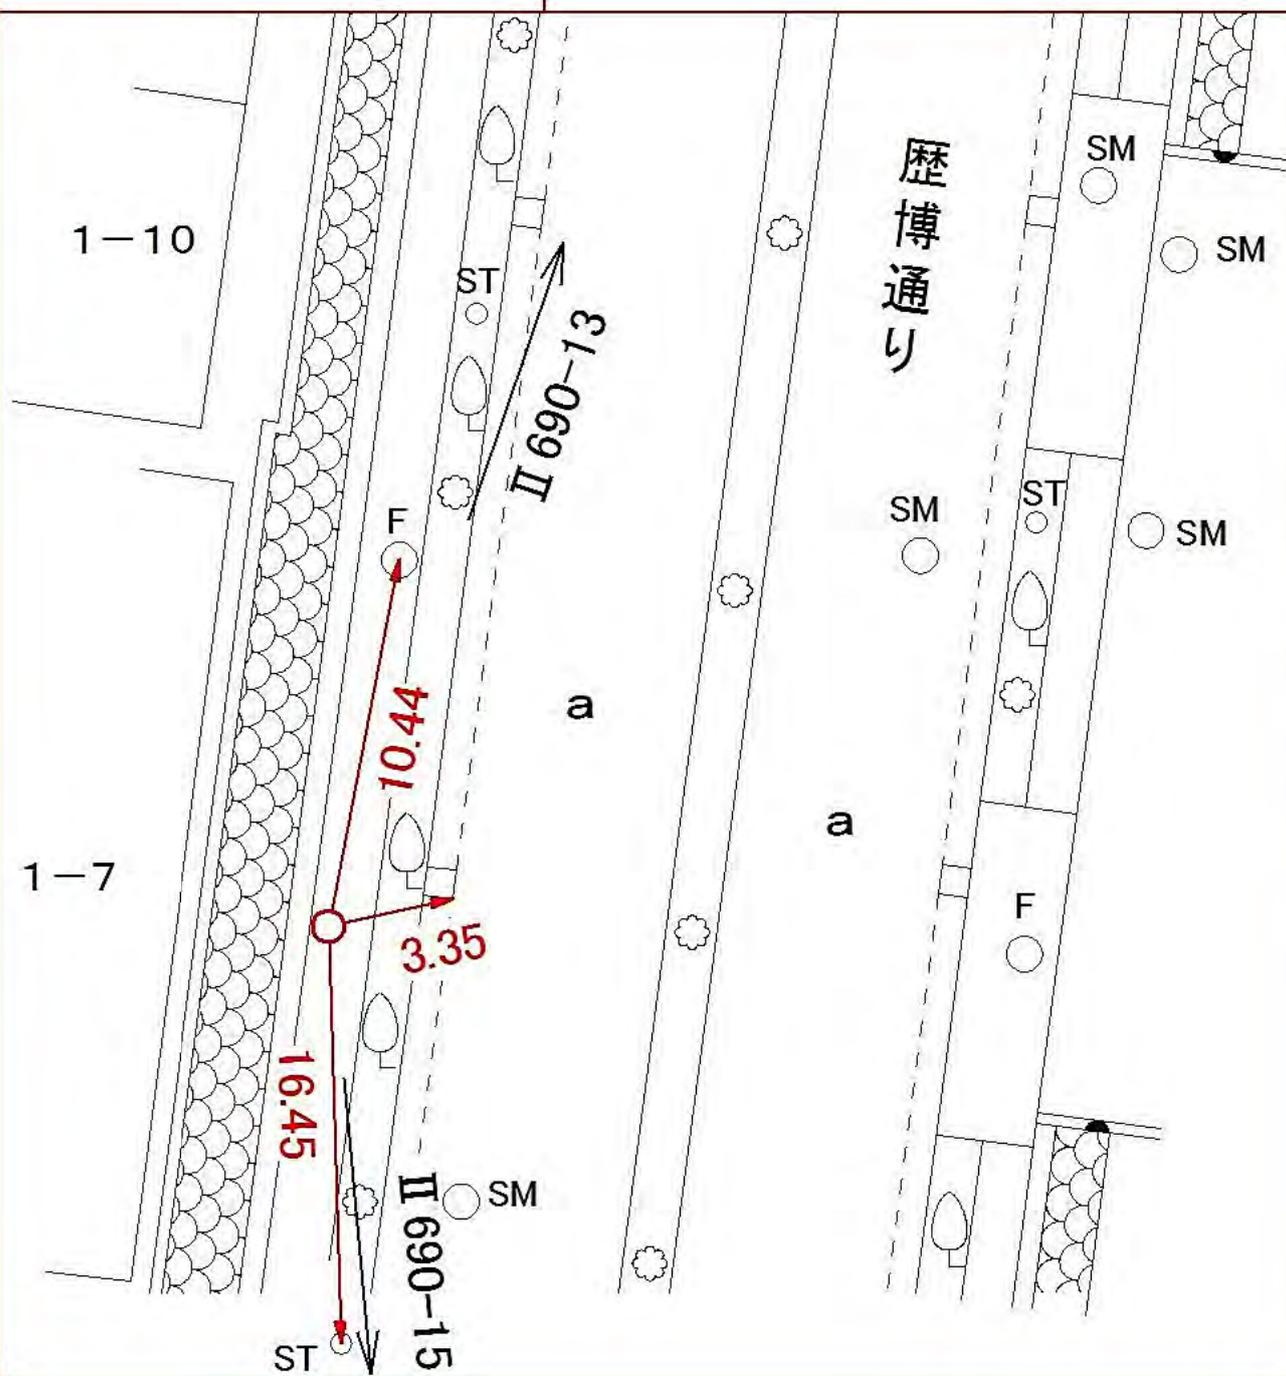

所在地

都筑区茅ヶ崎南三丁目一一番一〇地先

標識ノ種類

金属標・鋸・木杭

キザミ


点番号

15

線番号

II 690

要 図

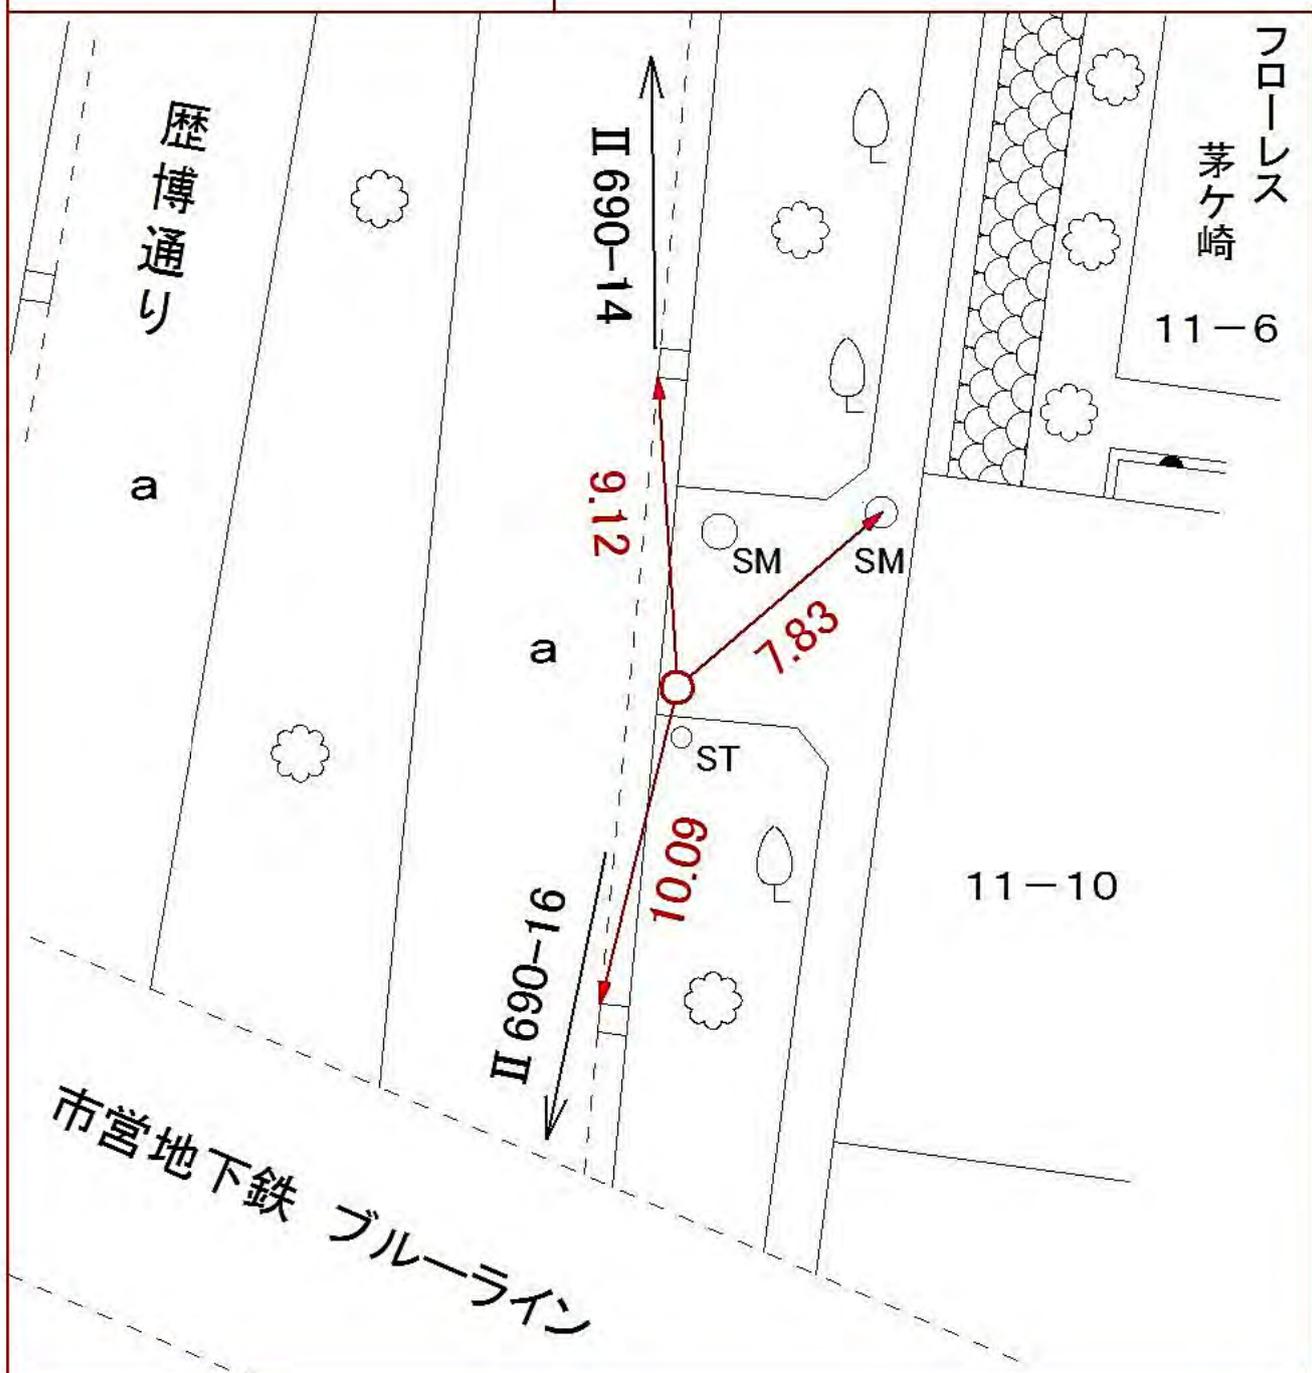

線
番
号

点
番
号

標 識 ノ 種 類

所 在 地

Ⅱ 690


16

金属標・鋸・木杭

都筑区長坂一番一地先

キザミ

要 図

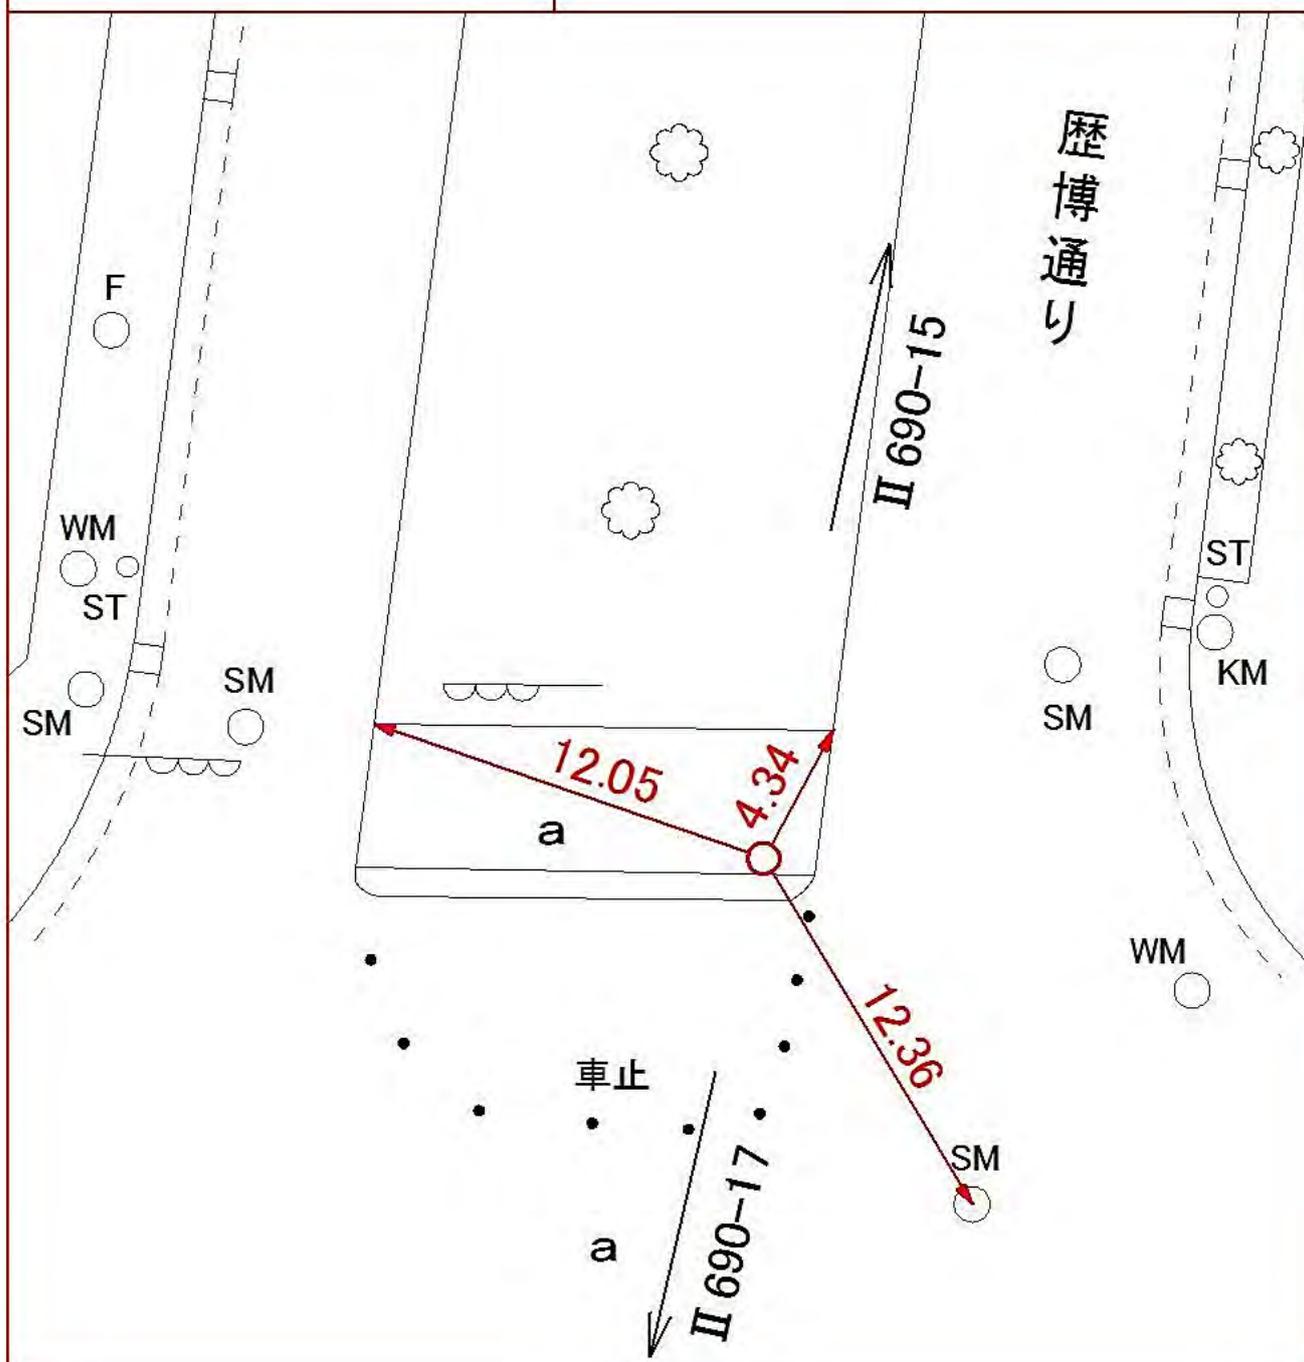

線
番
号

点
番
号

標 識 ノ 種 類

所 在 地

II 690


17

金属標・鋏・木杭

都筑区平台一番一、二地先

キザミ


要 図

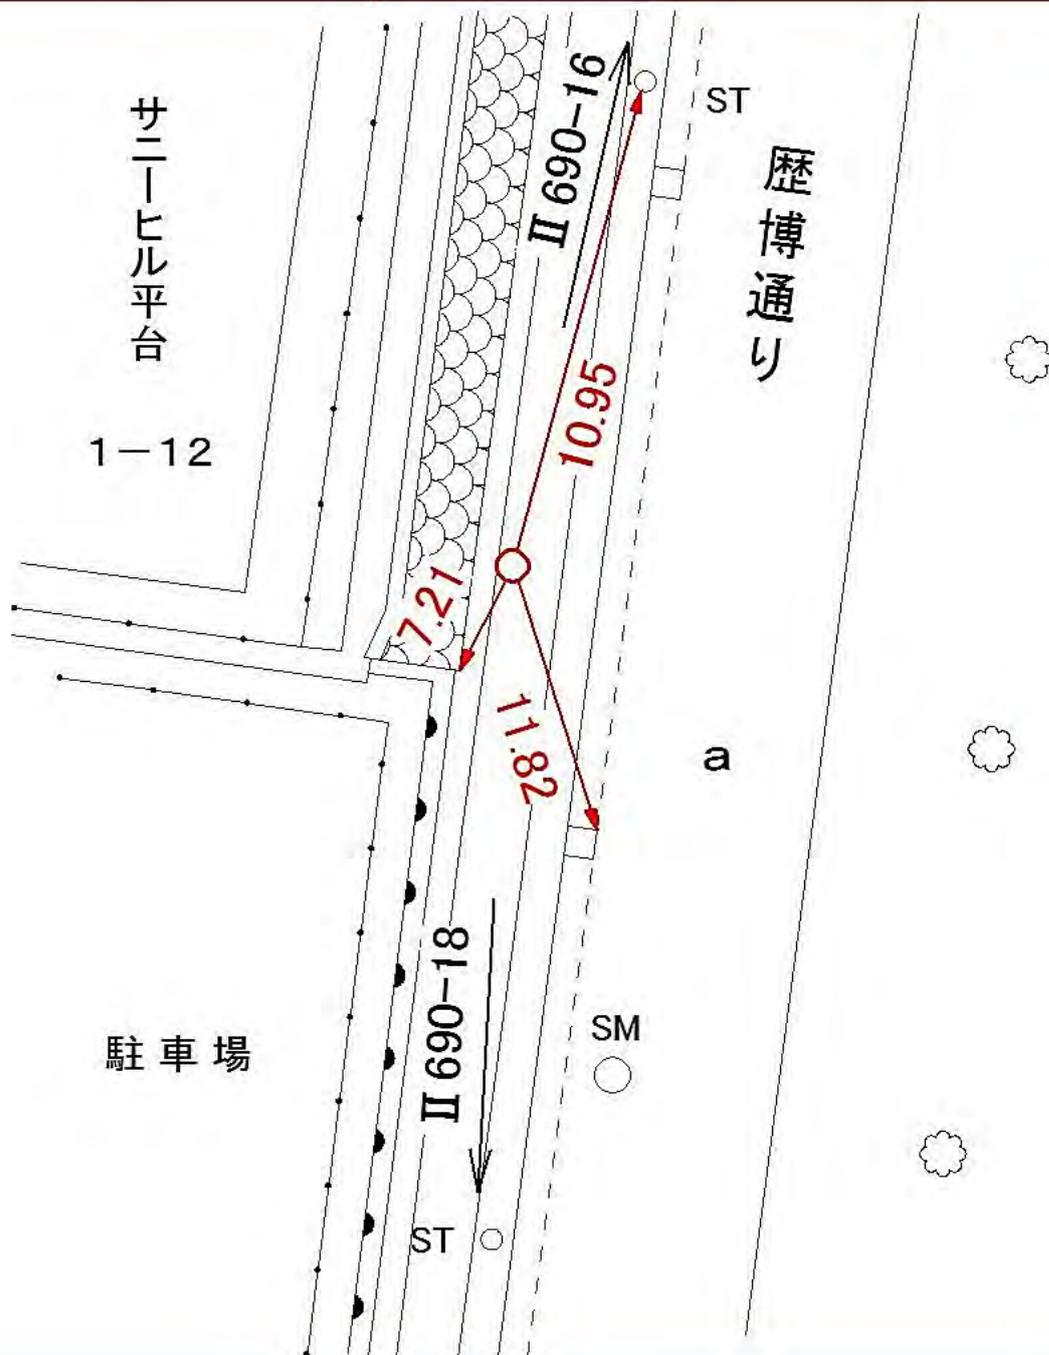

線 番 号	点 番 号	標 識 ノ 種 類	所 在 地
-------------	-------------	-----------	-------

II 690	19	<div style="border: 1px solid black; border-radius: 50%; padding: 5px; display: inline-block;">金属標</div> ・ 鋏 ・ 木杭 キザミ	都筑区東方町二一〇五番地先
--------	----	--	---------------

要 図	
-----	--

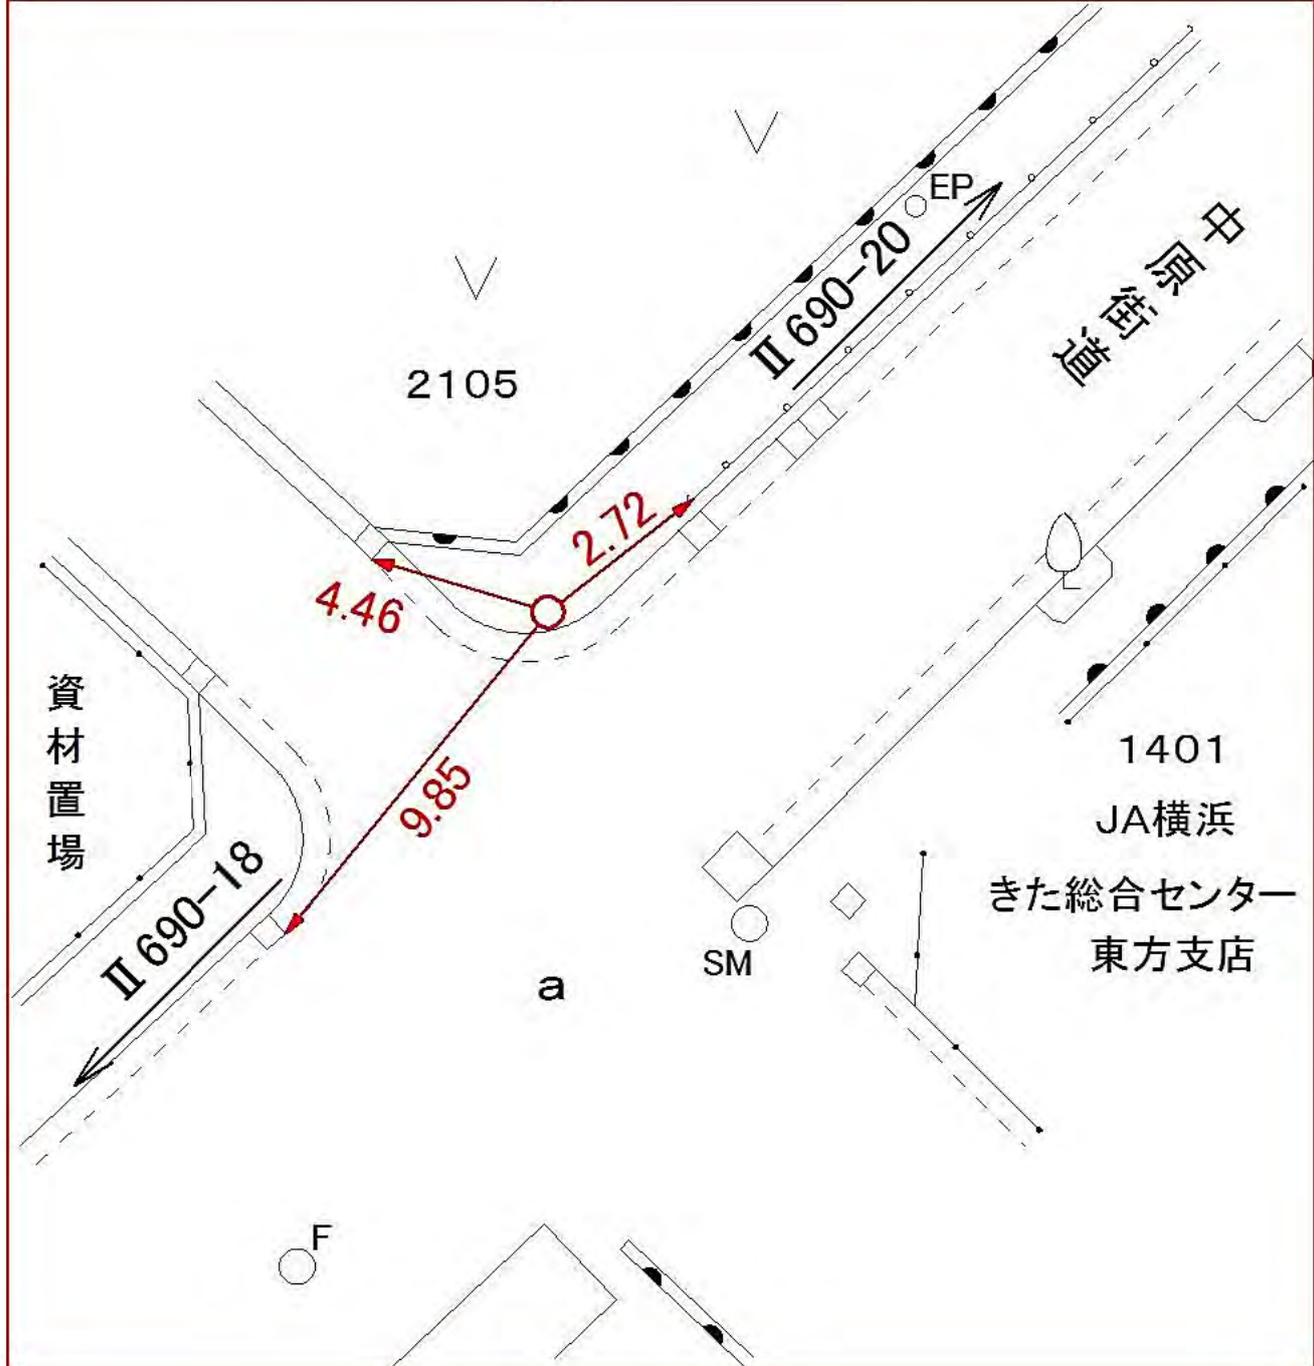

都筑区東方町二一〇五番地先

線
番
号

点
番
号

標 識 ノ 種 類

所 在 地

Ⅱ 690


20

金属標・鋏・木杭

都筑区桜並木七番二地先

キザミ

要 図

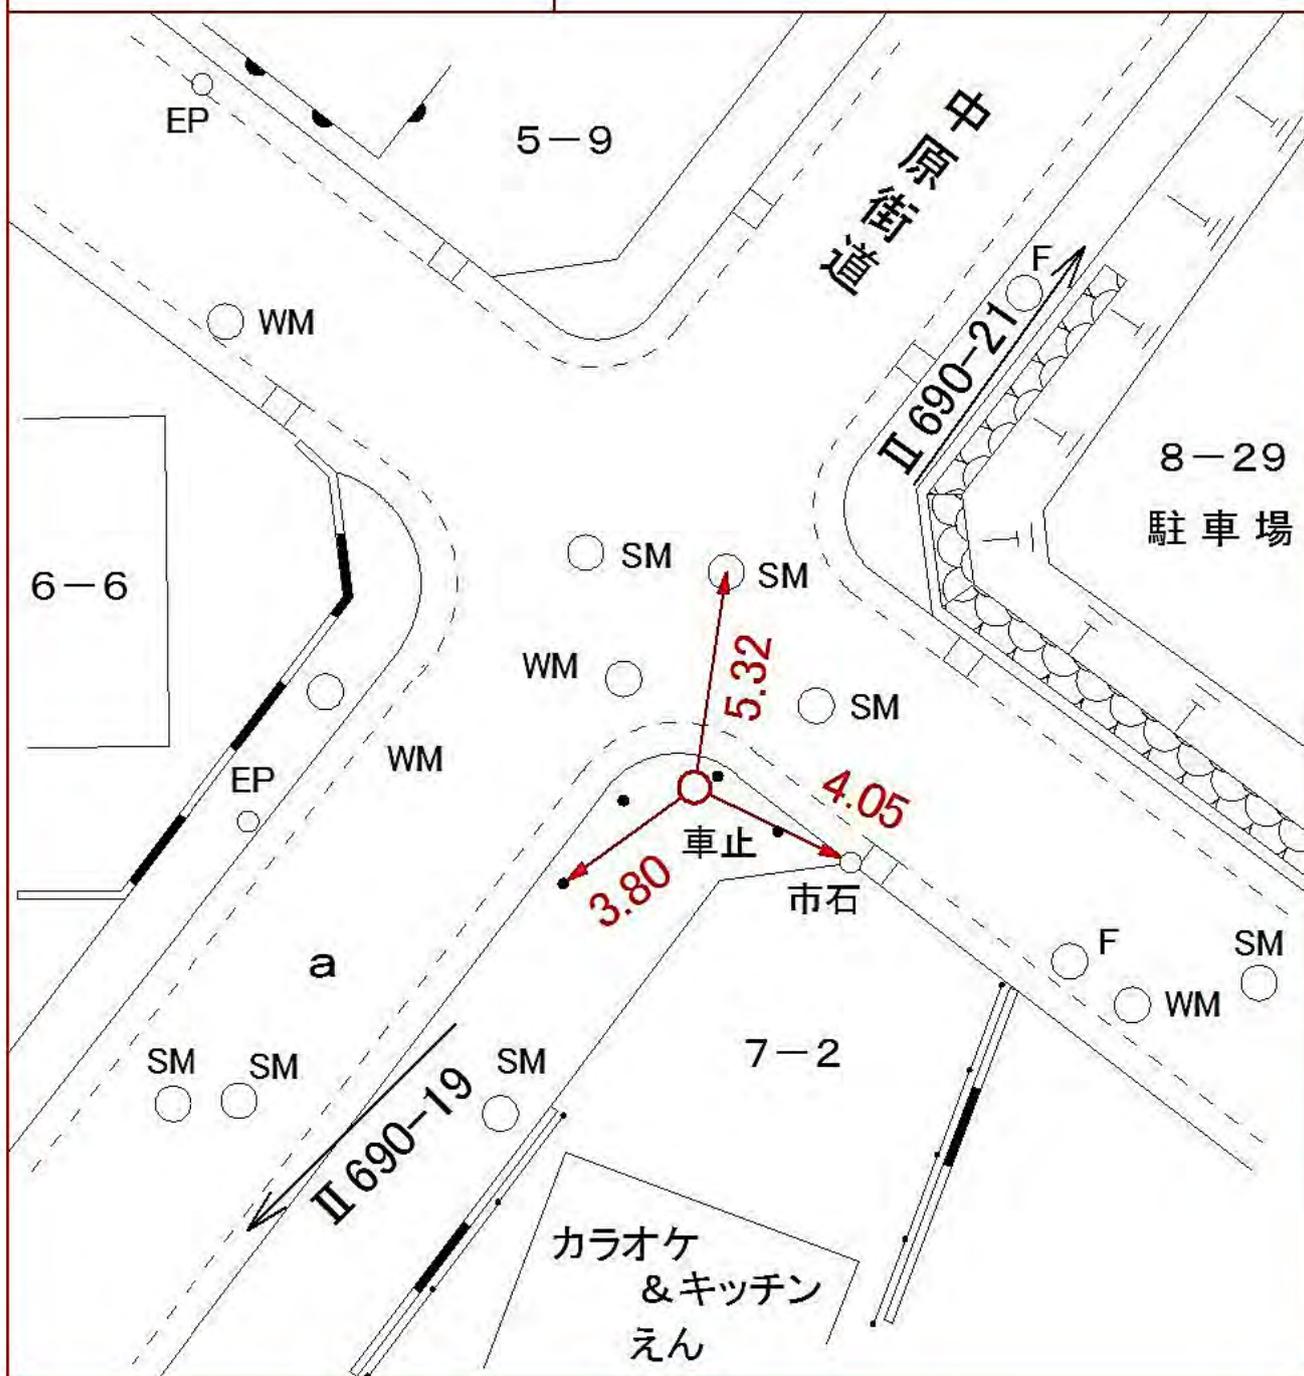

線
番
号

点
番
号

標 識 ノ 種 類

所 在 地

II 690


21

金属標・鋸・木杭

キザミ

要 図

都筑区茅ヶ崎南二丁目一三番一地先

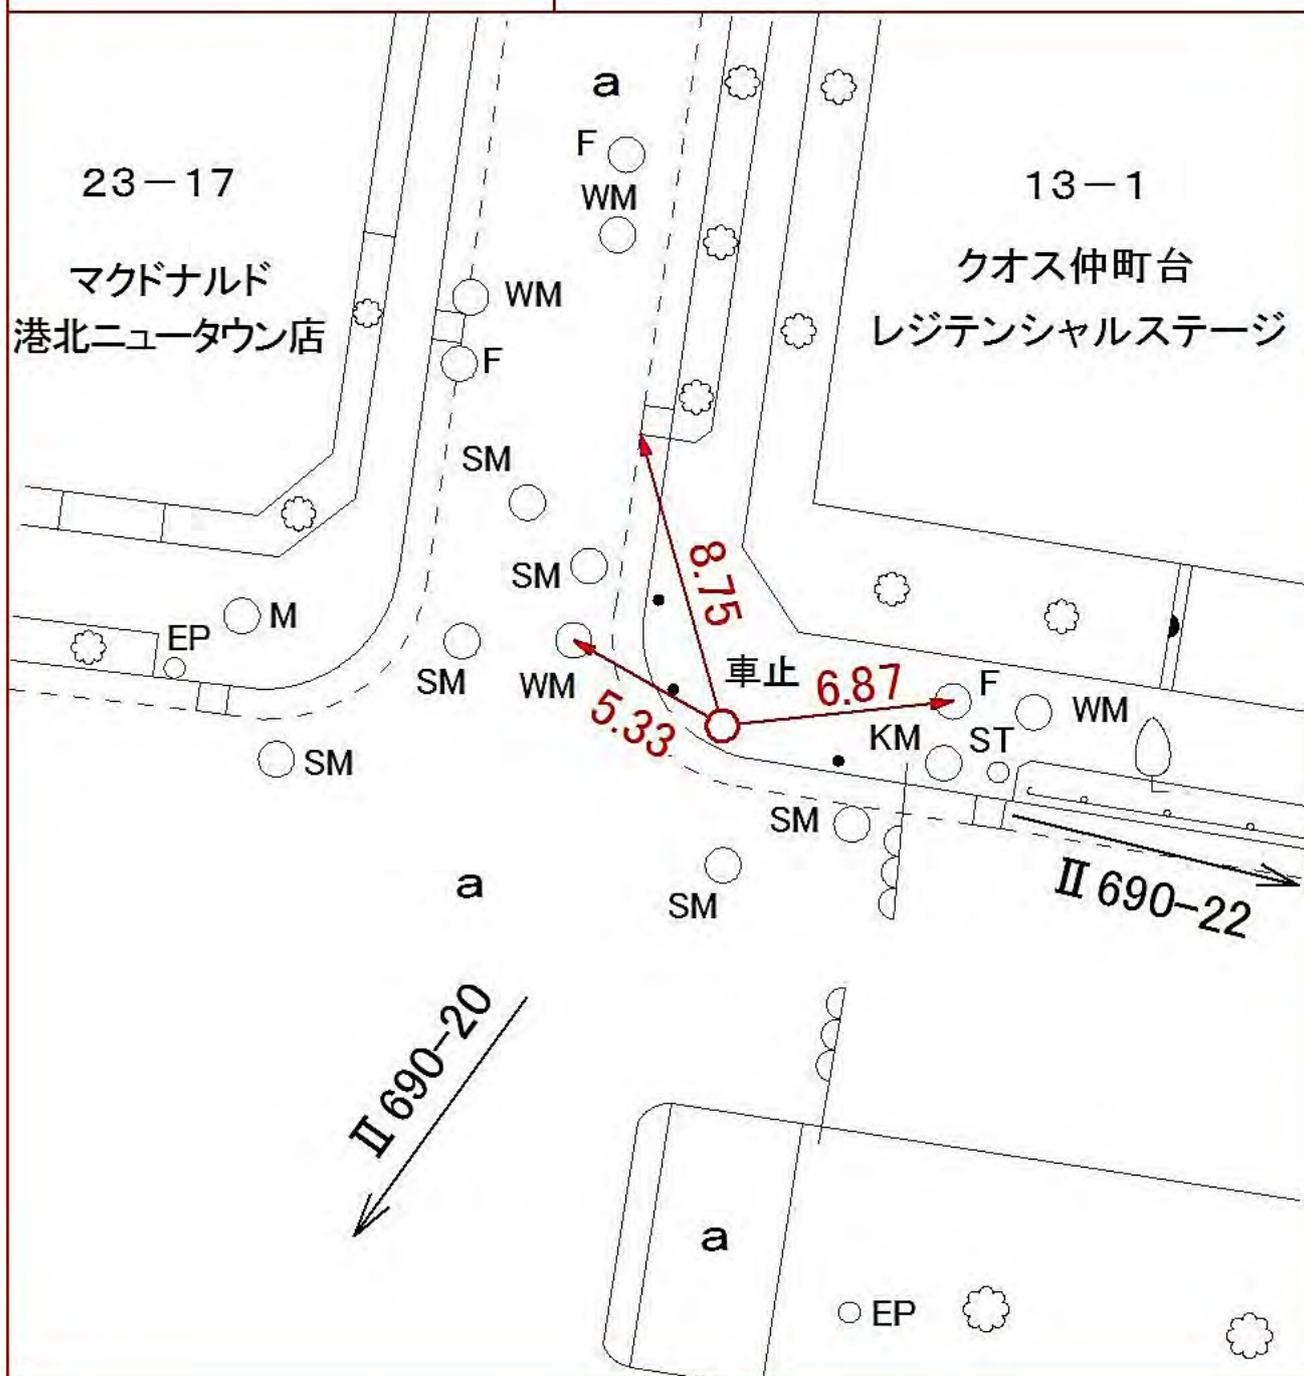

所在地


都筑区仲町台五丁目二番三九地先

標識ノ種類

金属標・鋏・木杭

キザミ

要 図

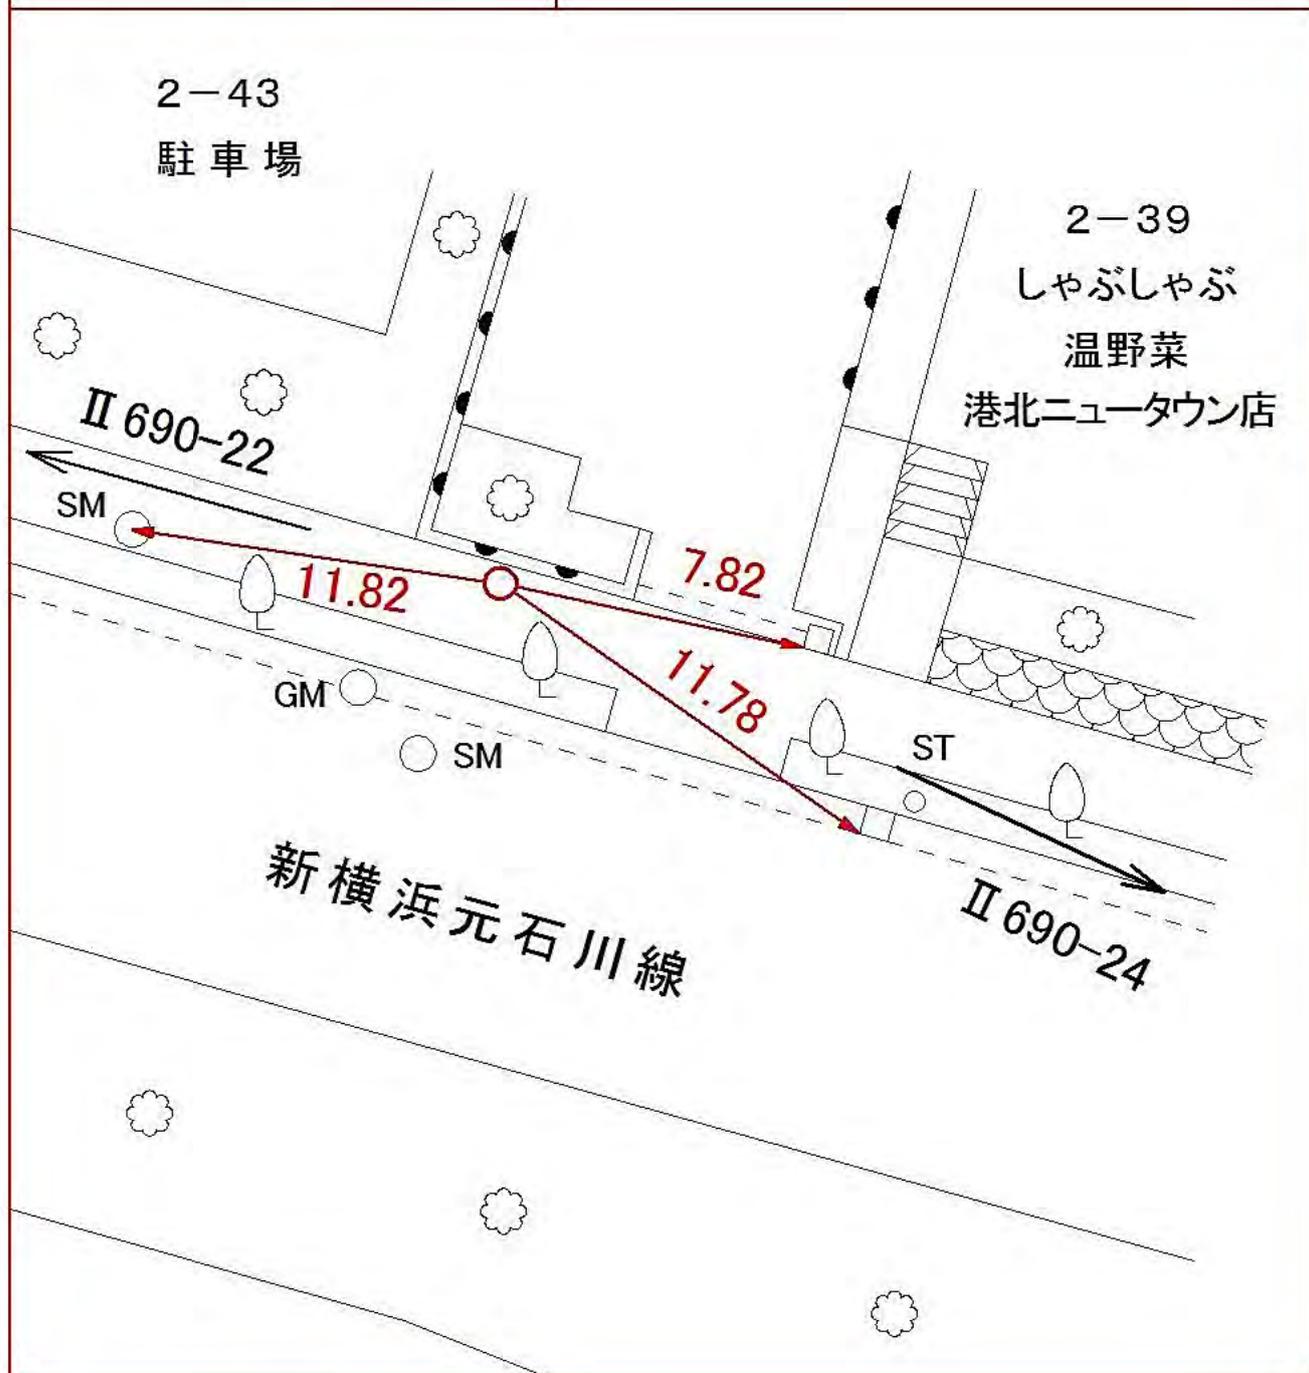

線
番
号

点
番
号

標 識 ノ 種 類

所 在 地

II 690


24

金属標・鋸・木杭

キザミ

要 図

都筑区仲町台四丁目二六番三六地先

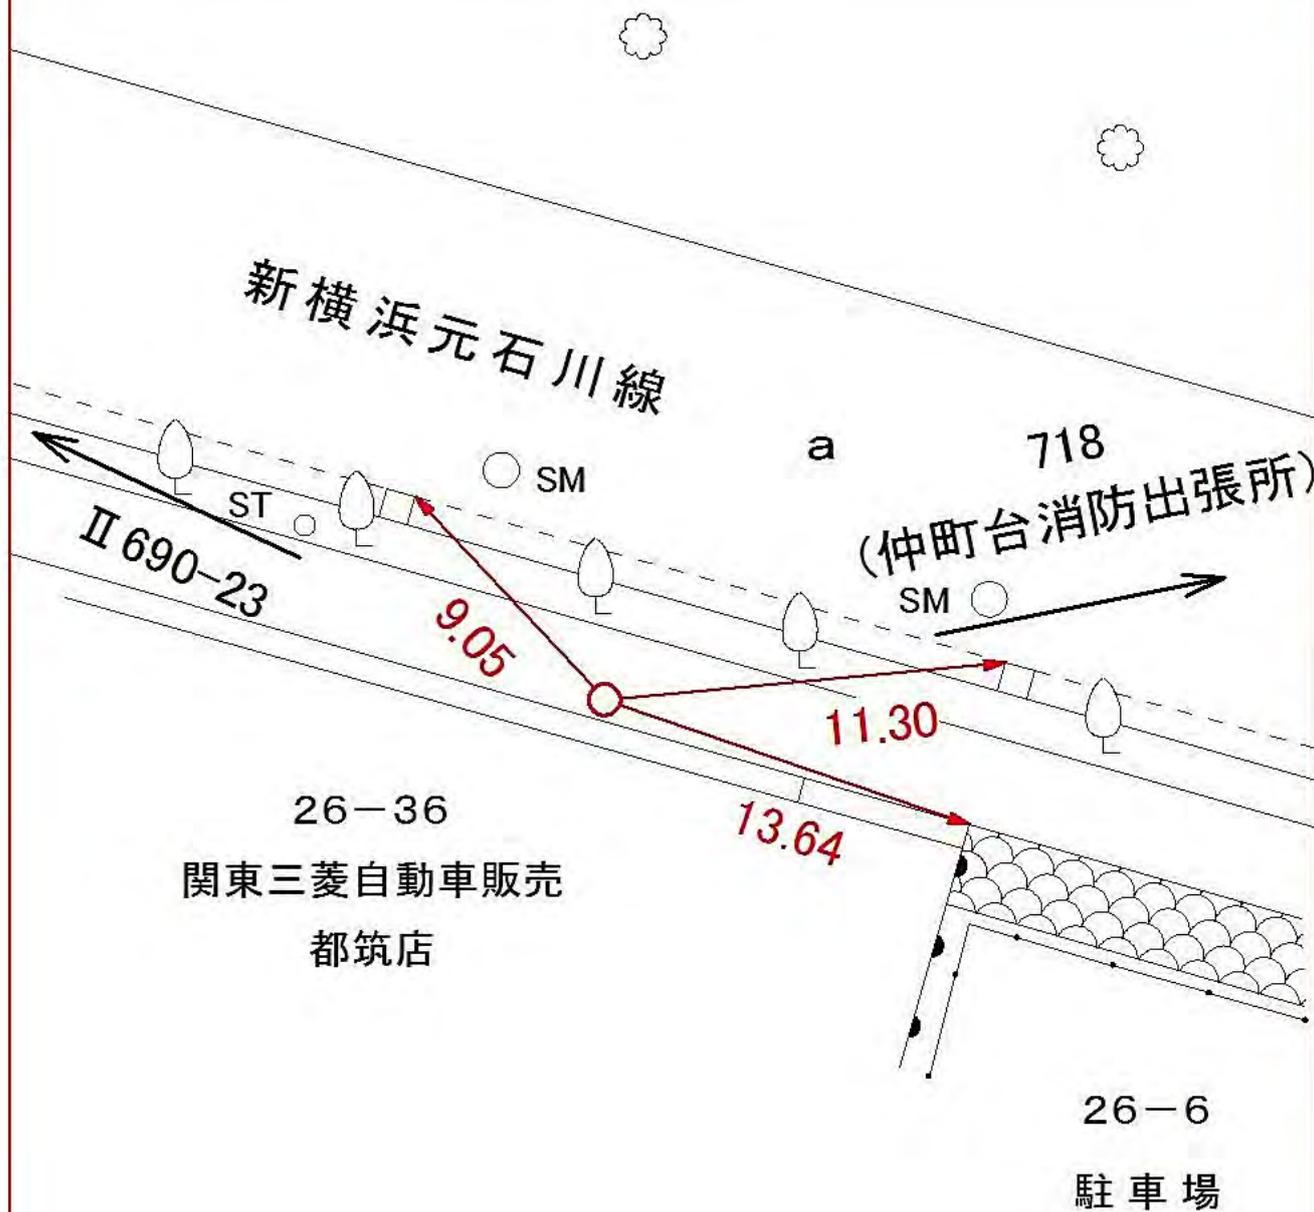

線
番
号

点
番
号

標 識 ノ 種 類

所 在 地

II 690


25

金属標・鋏・木杭

都筑区池辺町一八三〇番地先

キザミ

要 図

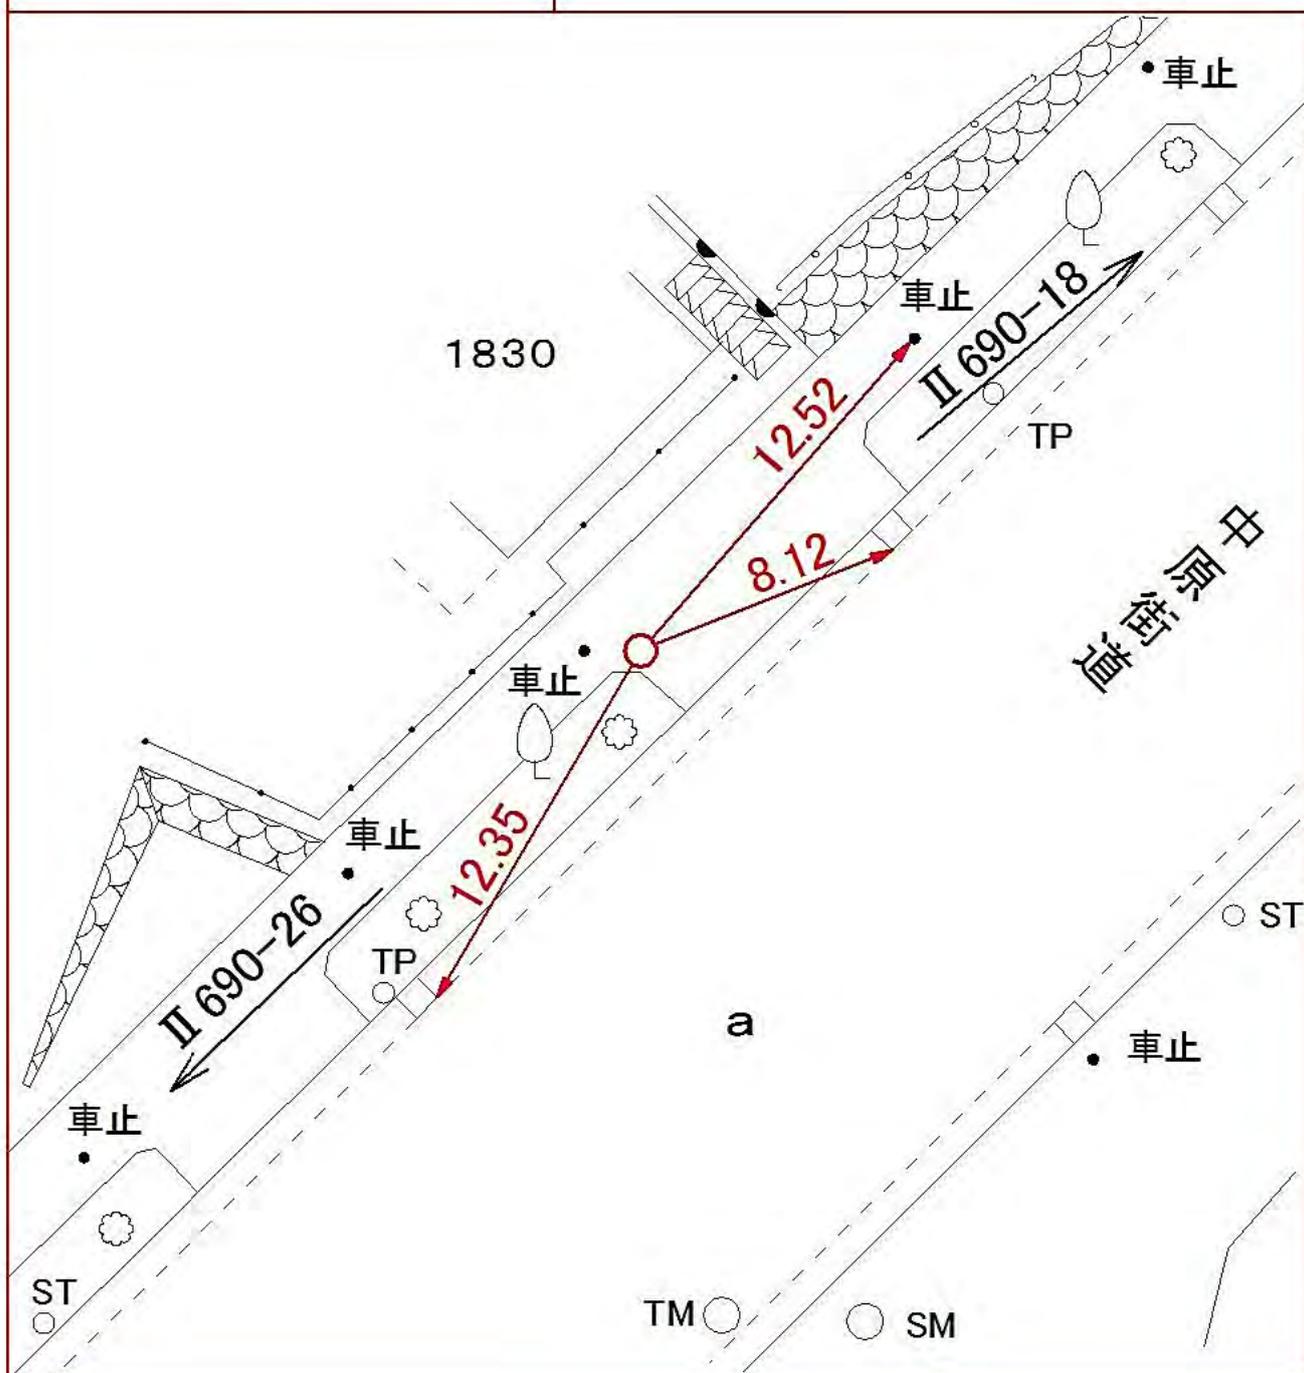

線
番
号

点
番
号

標 識 ノ 種 類

所 在 地

II 690


26

金属標・鋸・木杭

キザミ

要 図

都筑区池辺町一七二二番地先

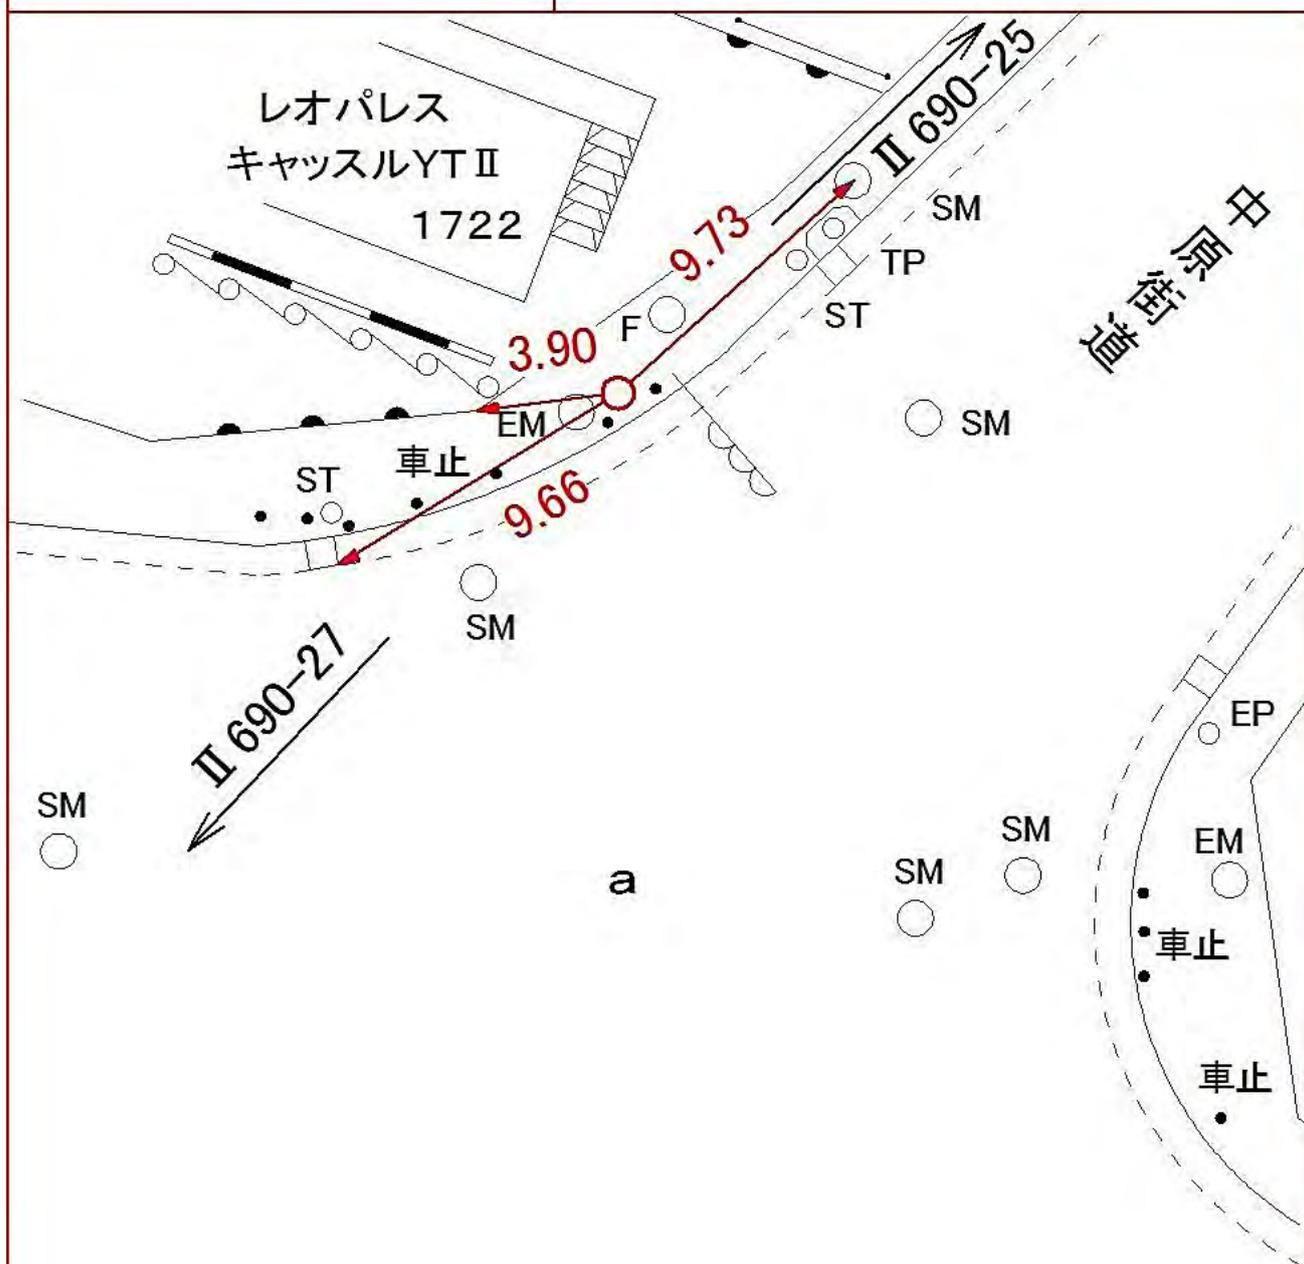

線
番
号

点
番
号

標 識 ノ 種 類

所 在 地

II 690


27

金属標・鋸・木杭

キザミ

要 図


都筑区池辺町二一七九番地先

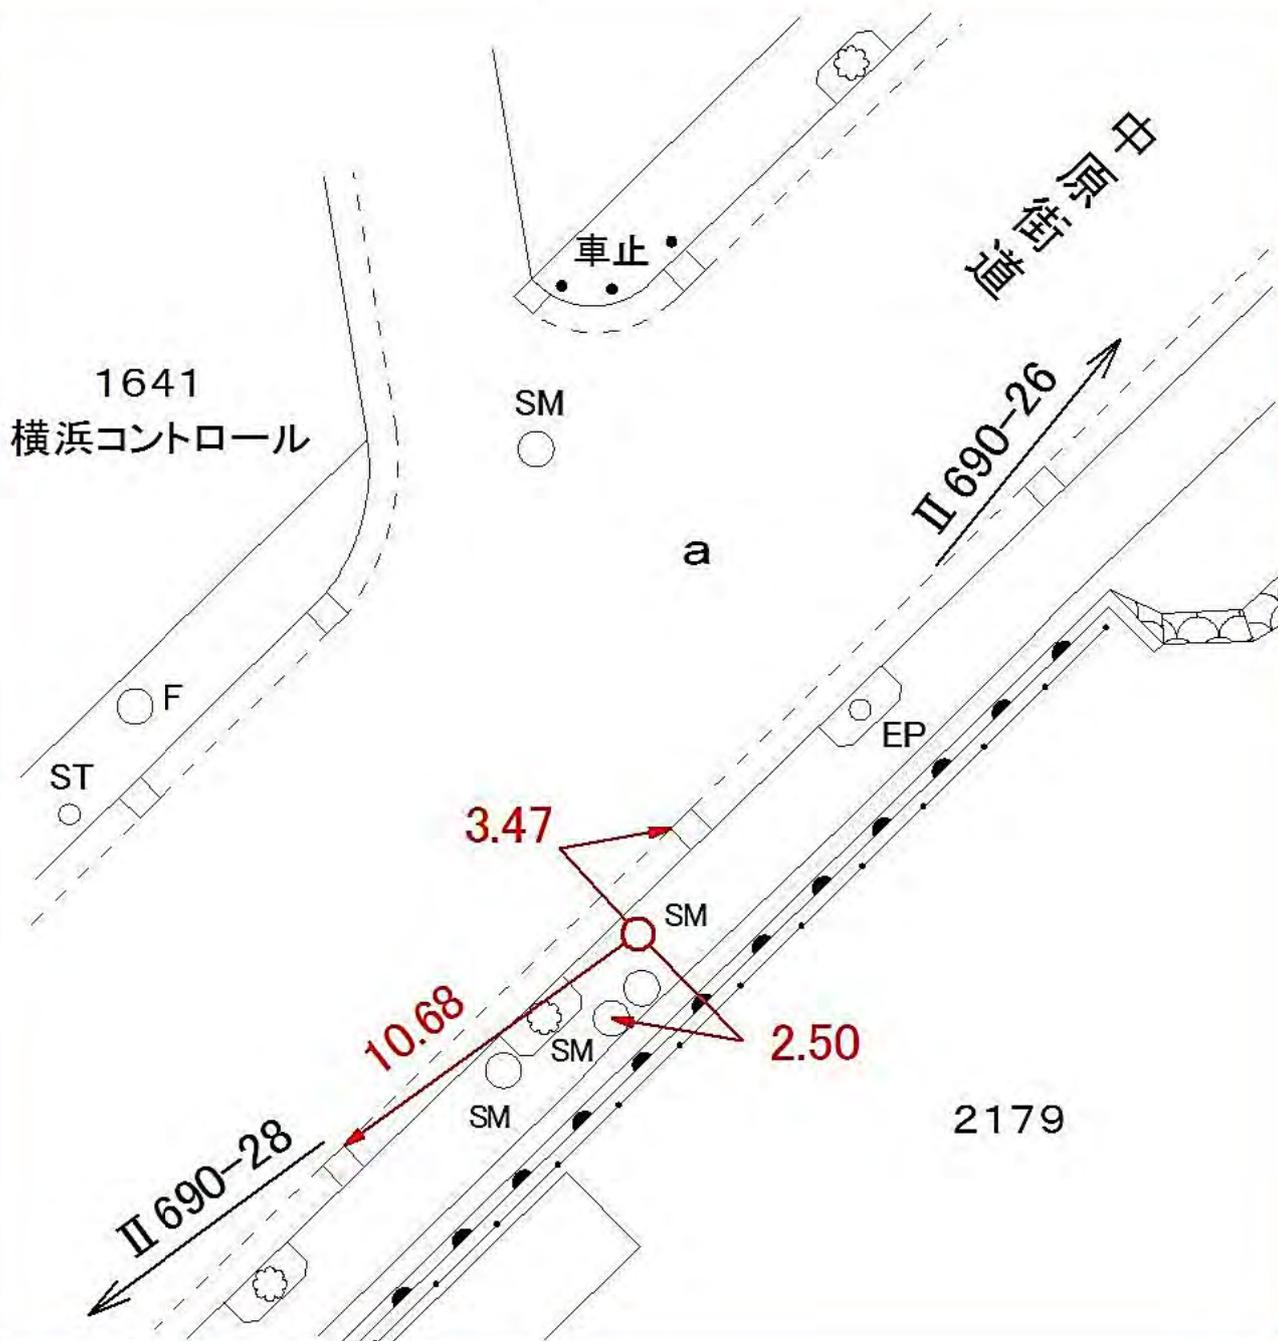

線 番 号	点 番 号	標 識 ノ 種 類	所 在 地
-------------	-------------	-----------	-------

II 690	29	<div style="border: 1px solid black; border-radius: 50%; padding: 5px; display: inline-block;">金属標</div> ・ 鋏 ・ 木杭 キザミ	都筑区池辺町一三一七番地先
--------	----	--	---------------

要 図

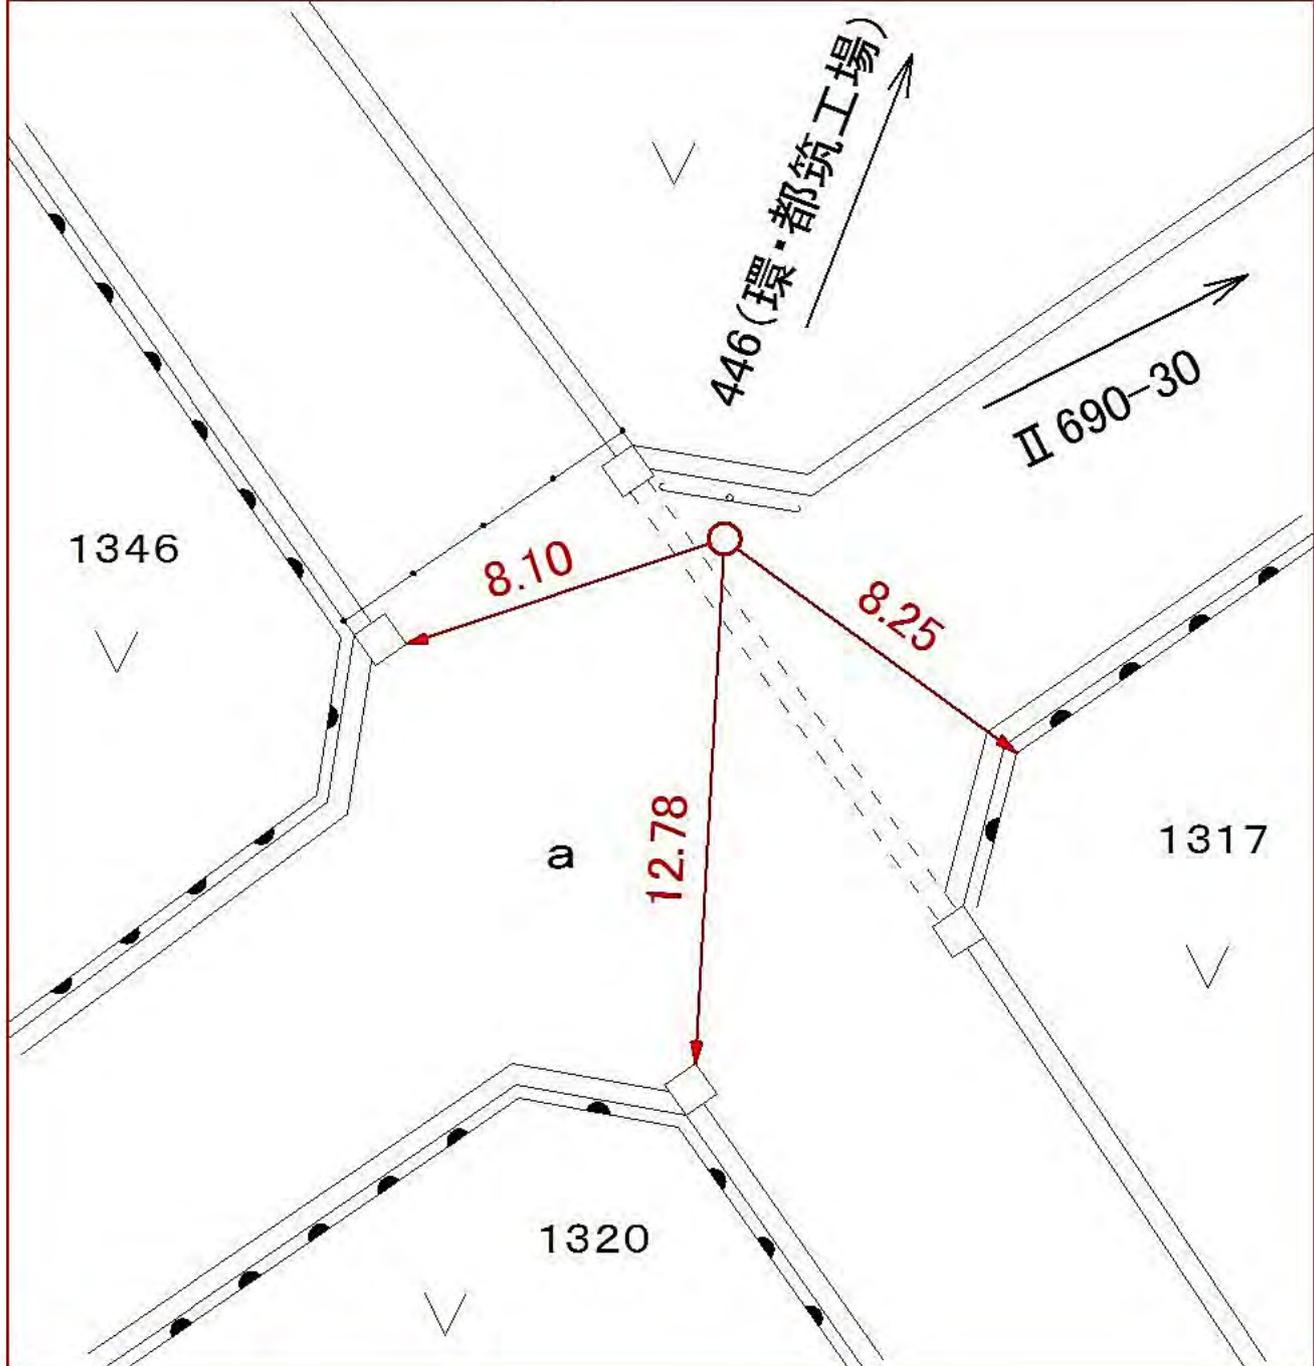

線
番
号

点
番
号

標 識 ノ 種 類

所 在 地

Ⅱ 690


30

金属標・鋸・木杭

都筑区池辺町一二九六番一地先

キザミ

要 図

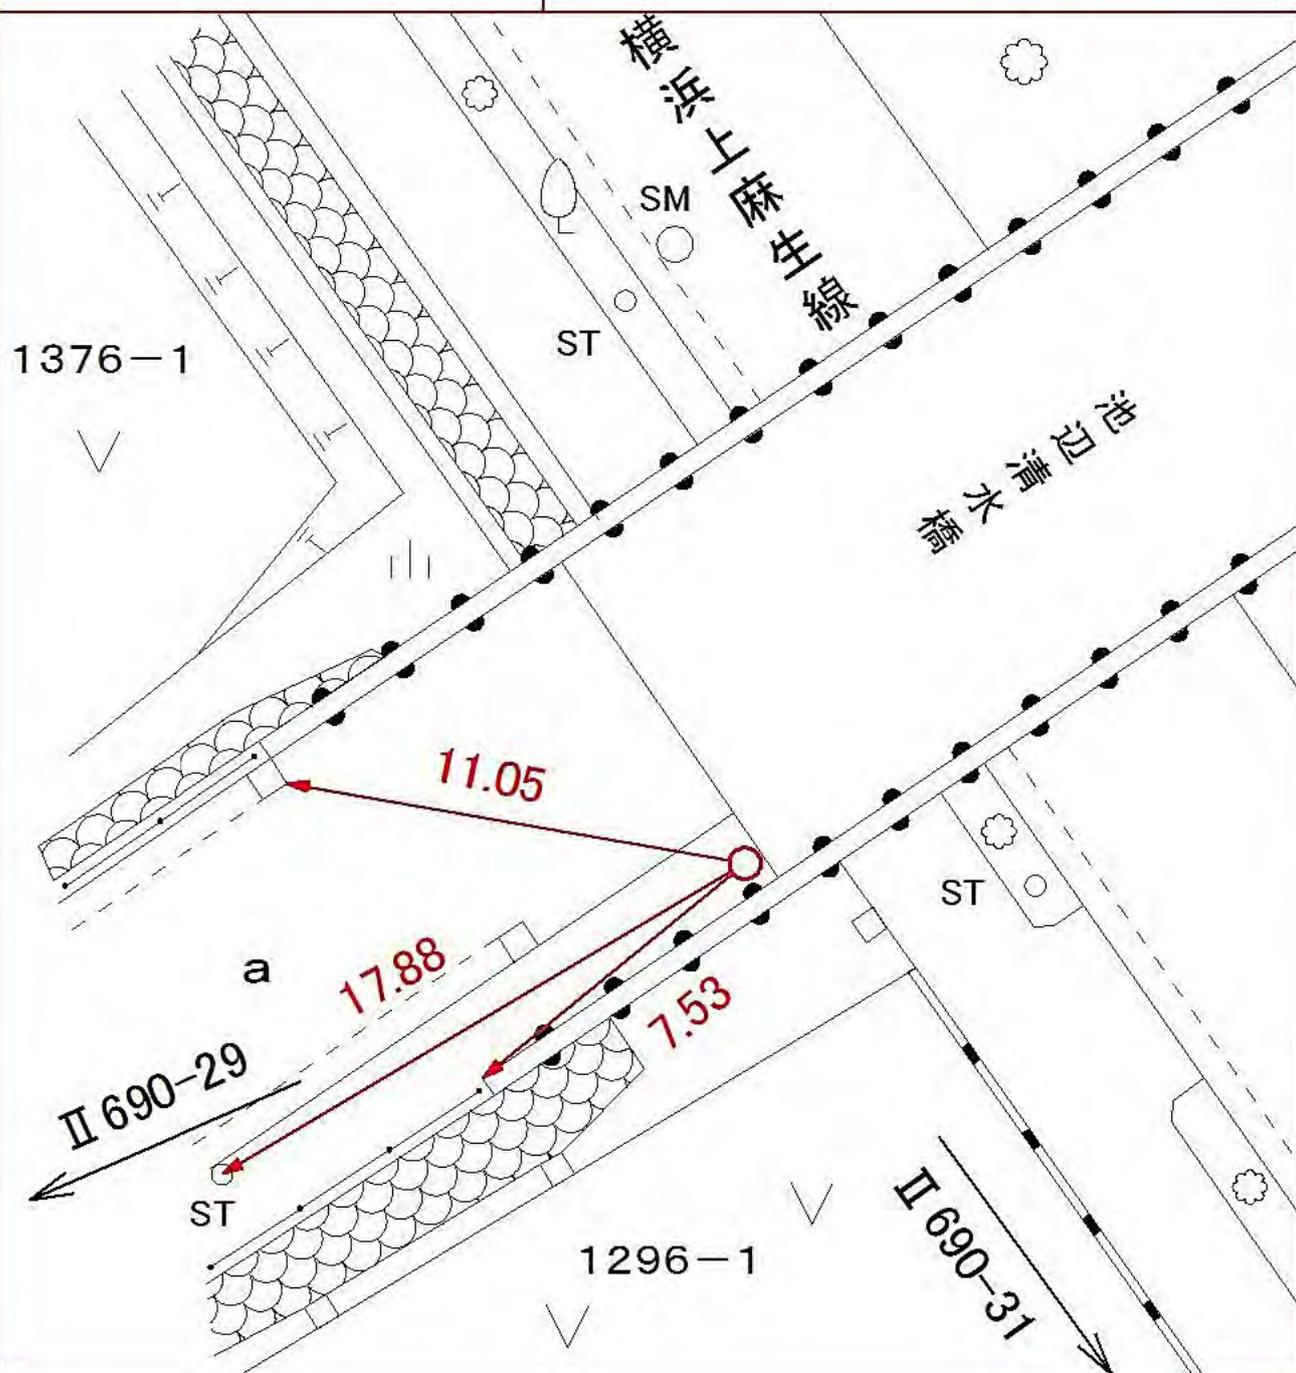

線
番
号

点
番
号

標 識 ノ 種 類

所 在 地

II 690


31

金属標・鋸・木杭

都筑区池辺町一二七五番地先

キザミ

要 図

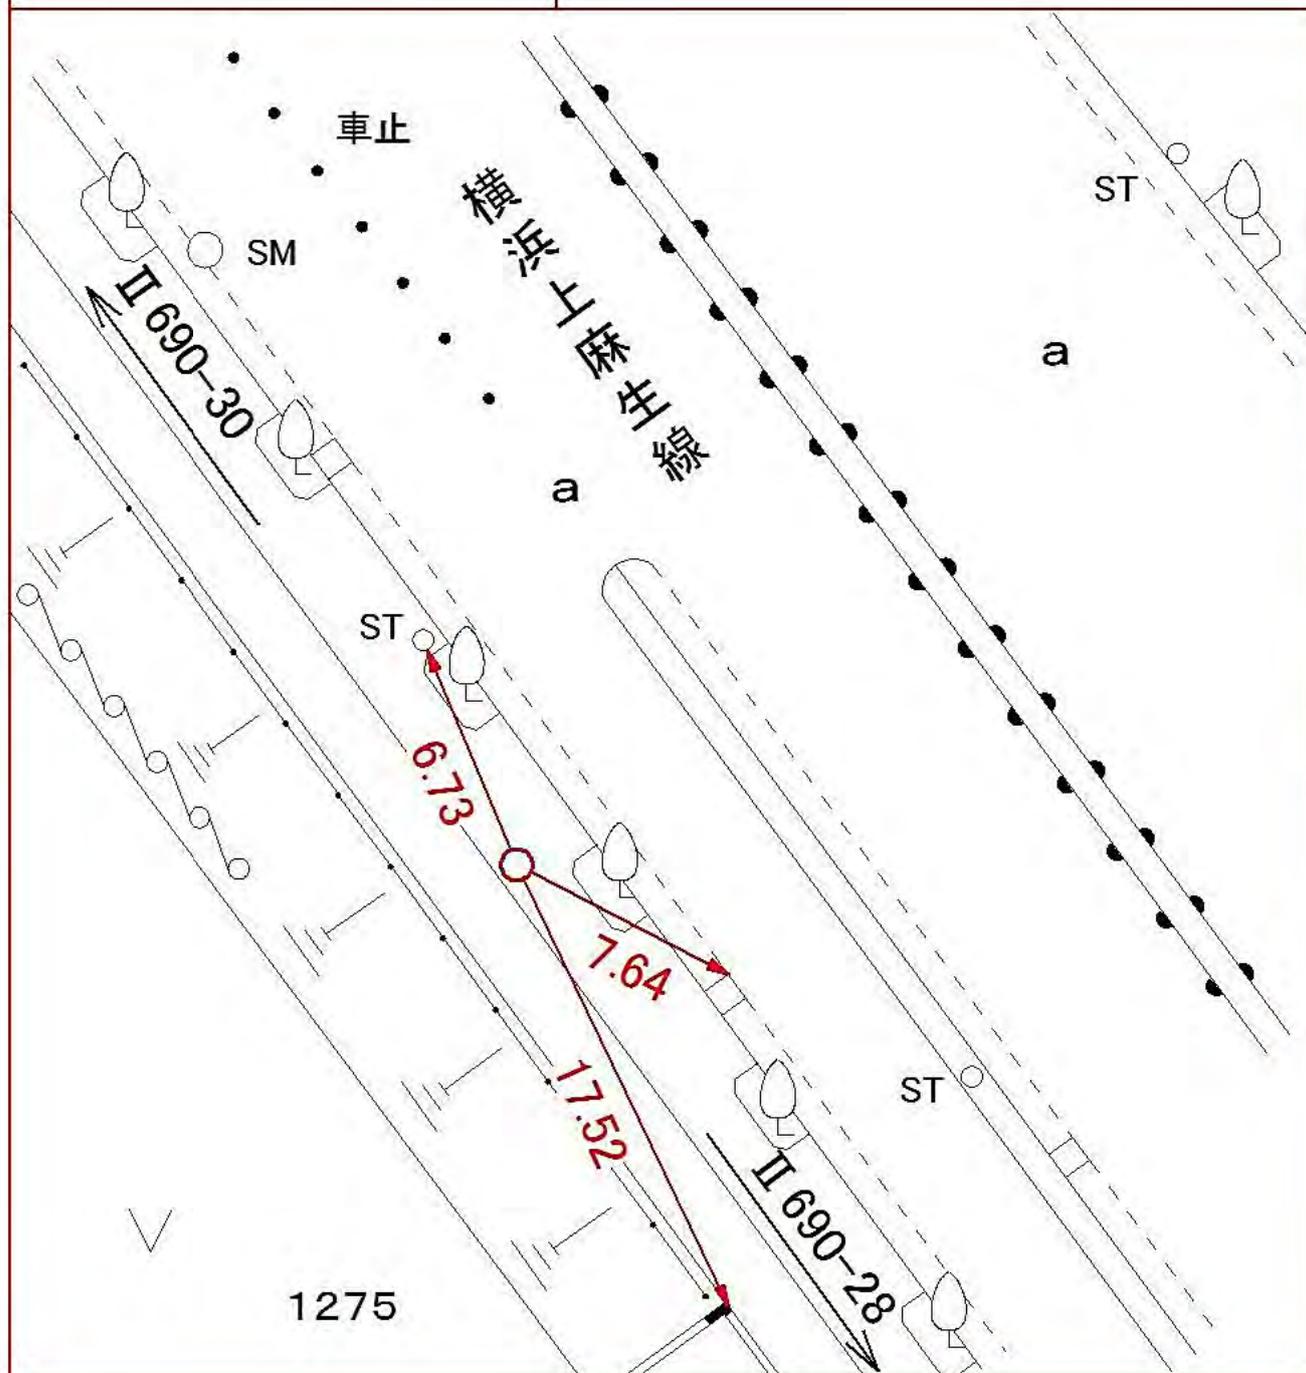

線
番
号

点
番
号

標 識 ノ 種 類

所 在 地

II 690


32

金属標・鋸・木杭

都筑区池辺町二二三二番地先

キザミ

要 図

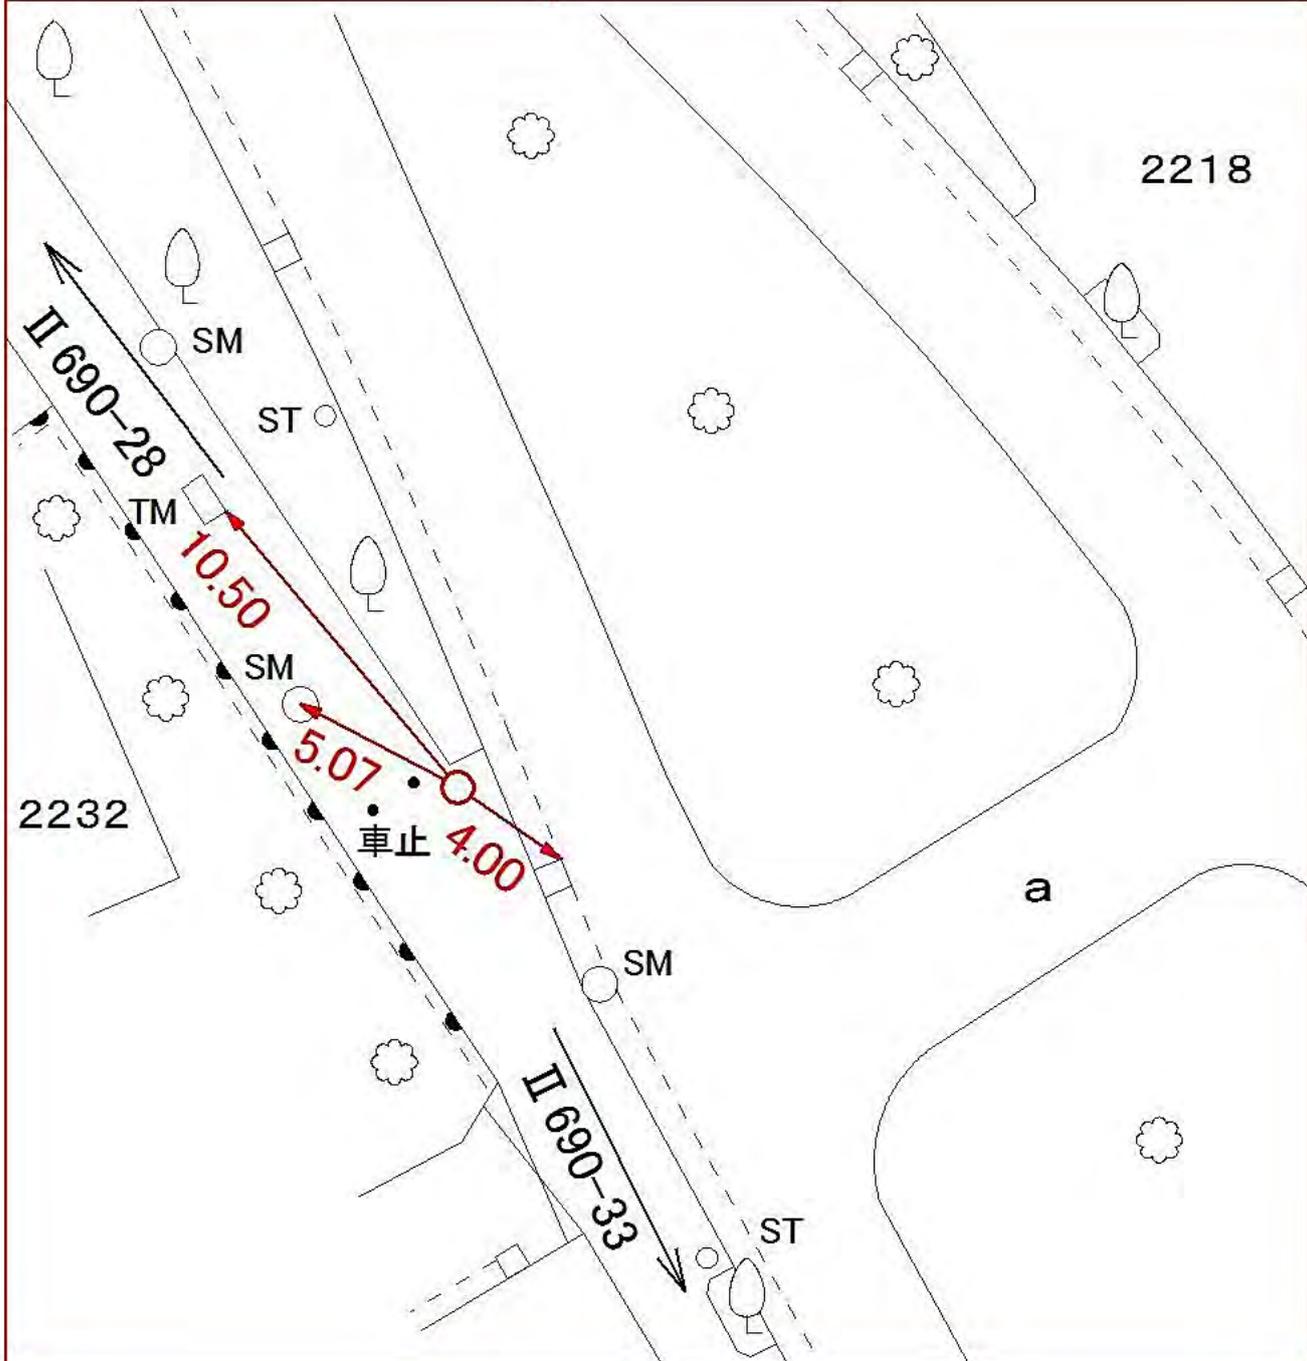

線
番
号

点
番
号

標 識 ノ 種 類

所 在 地

II 690


33

金属標・鋸・木杭

都筑区池辺町二三四〇番地先

キザミ

要 図

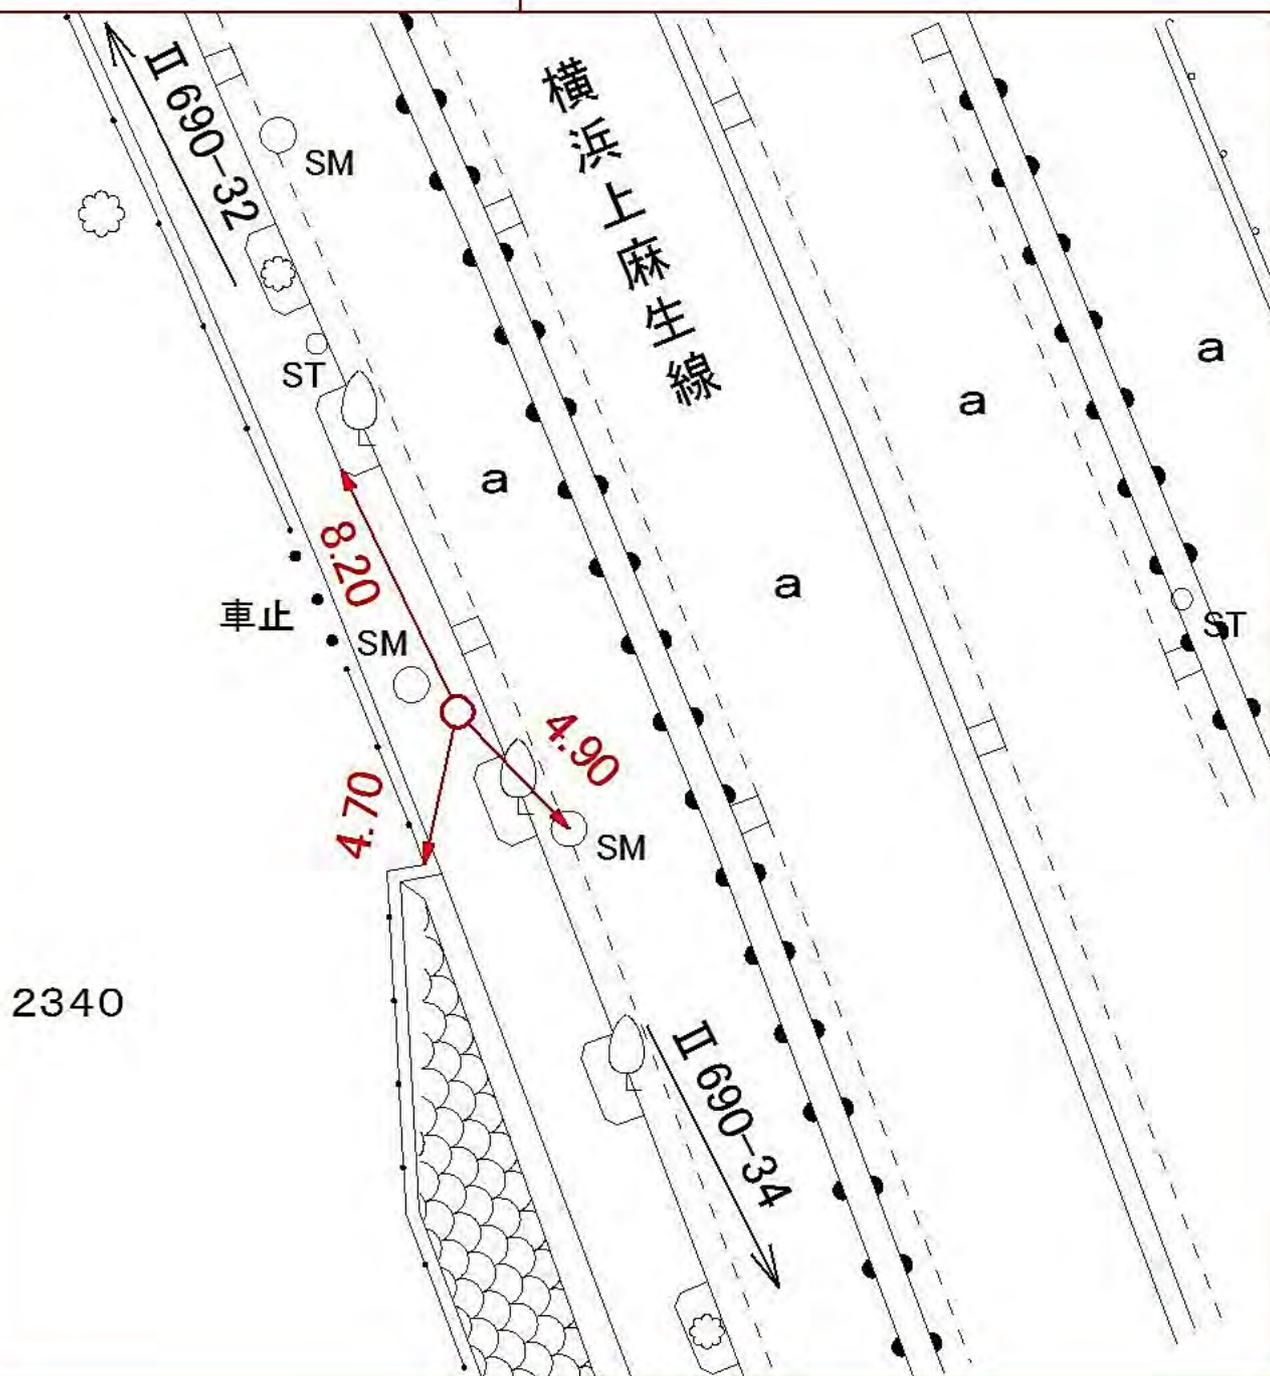

線
番
号

点
番
号

標 識 ノ 種 類

所 在 地

II 690


34

金属標・鋏・木杭

都筑区池辺町二七二九番一地先

キザミ

要 図

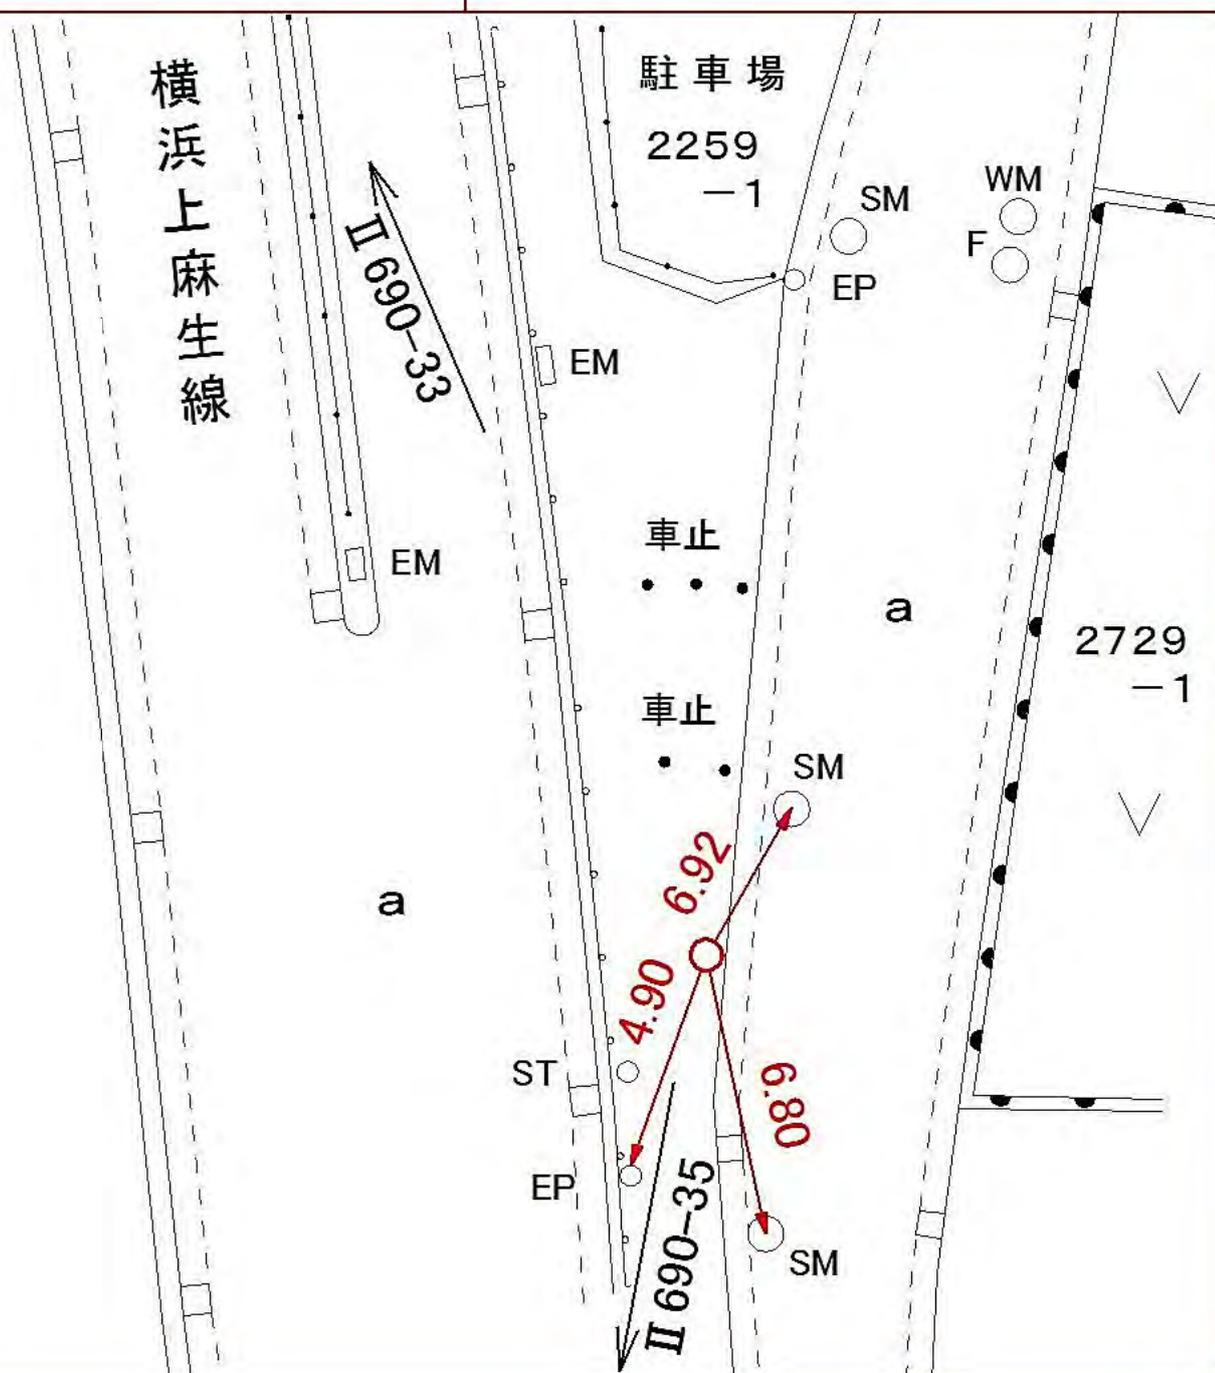

線
番
号

点
番
号

標 識 ノ 種 類

所 在 地

Ⅱ 690


35

金属標・鋸・木杭

都筑区池辺町二六二六番一地先

キザミ

要 図

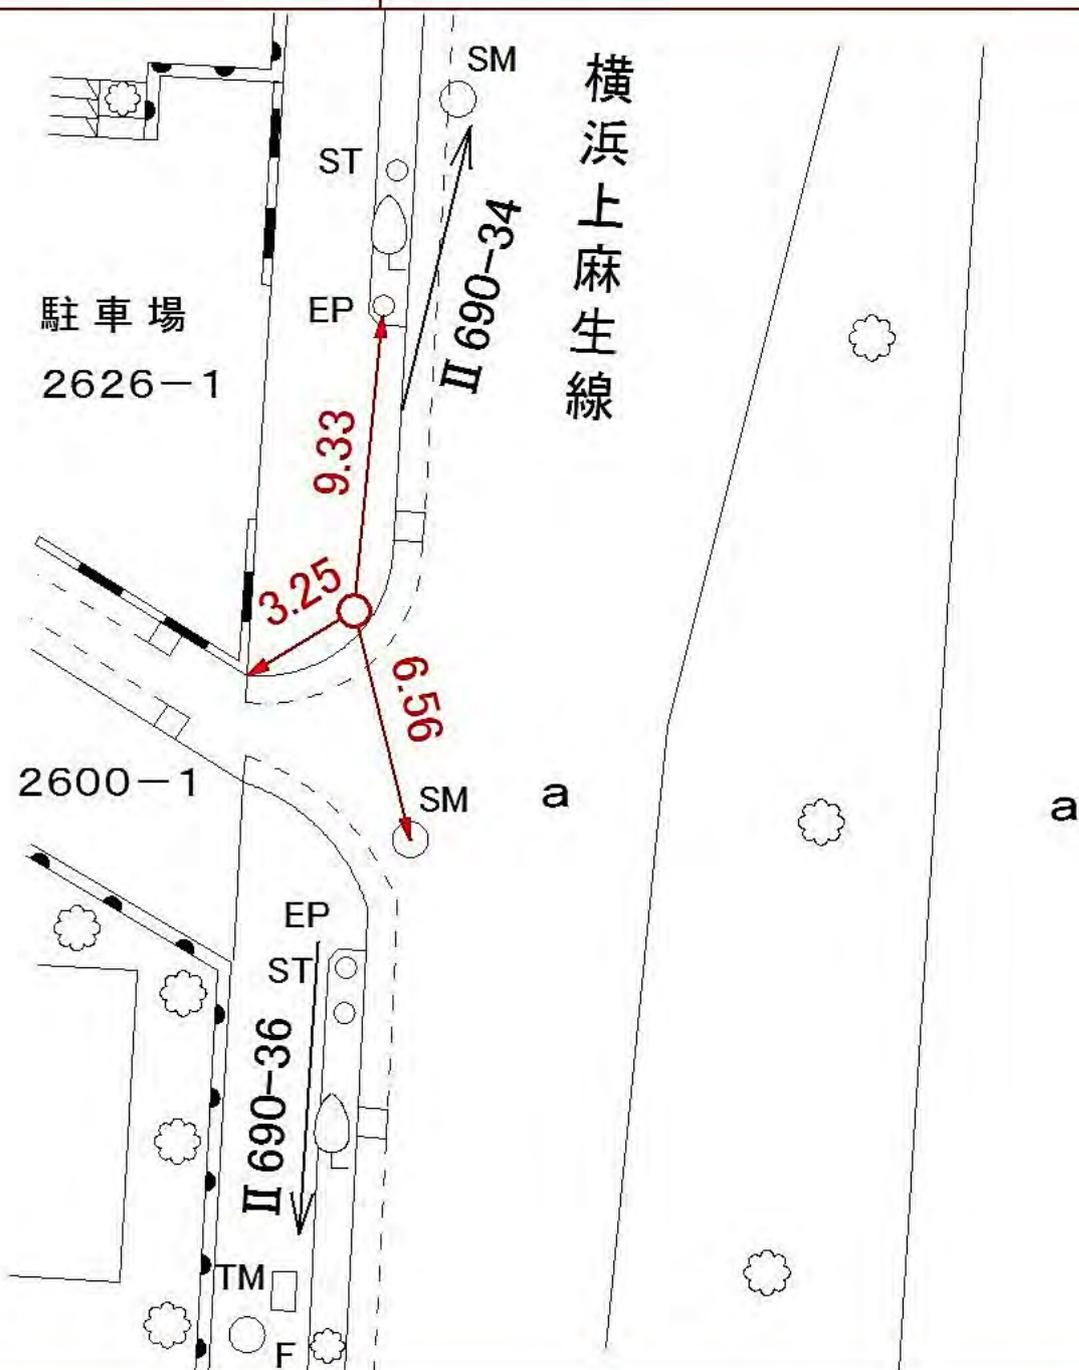

線
番
号

点
番
号

標 識 ノ 種 類

所 在 地

Ⅱ 690

37

金属標・鋸・木杭

都筑区池辺町三七三八番地先

キザミ

要 図



線
番
号

点
番
号

標 識 ノ 種 類

所 在 地

Ⅱ 690


38

金属標・鋏・木杭

キザミ

要 図

都筑区池辺町三六七二番一 地先

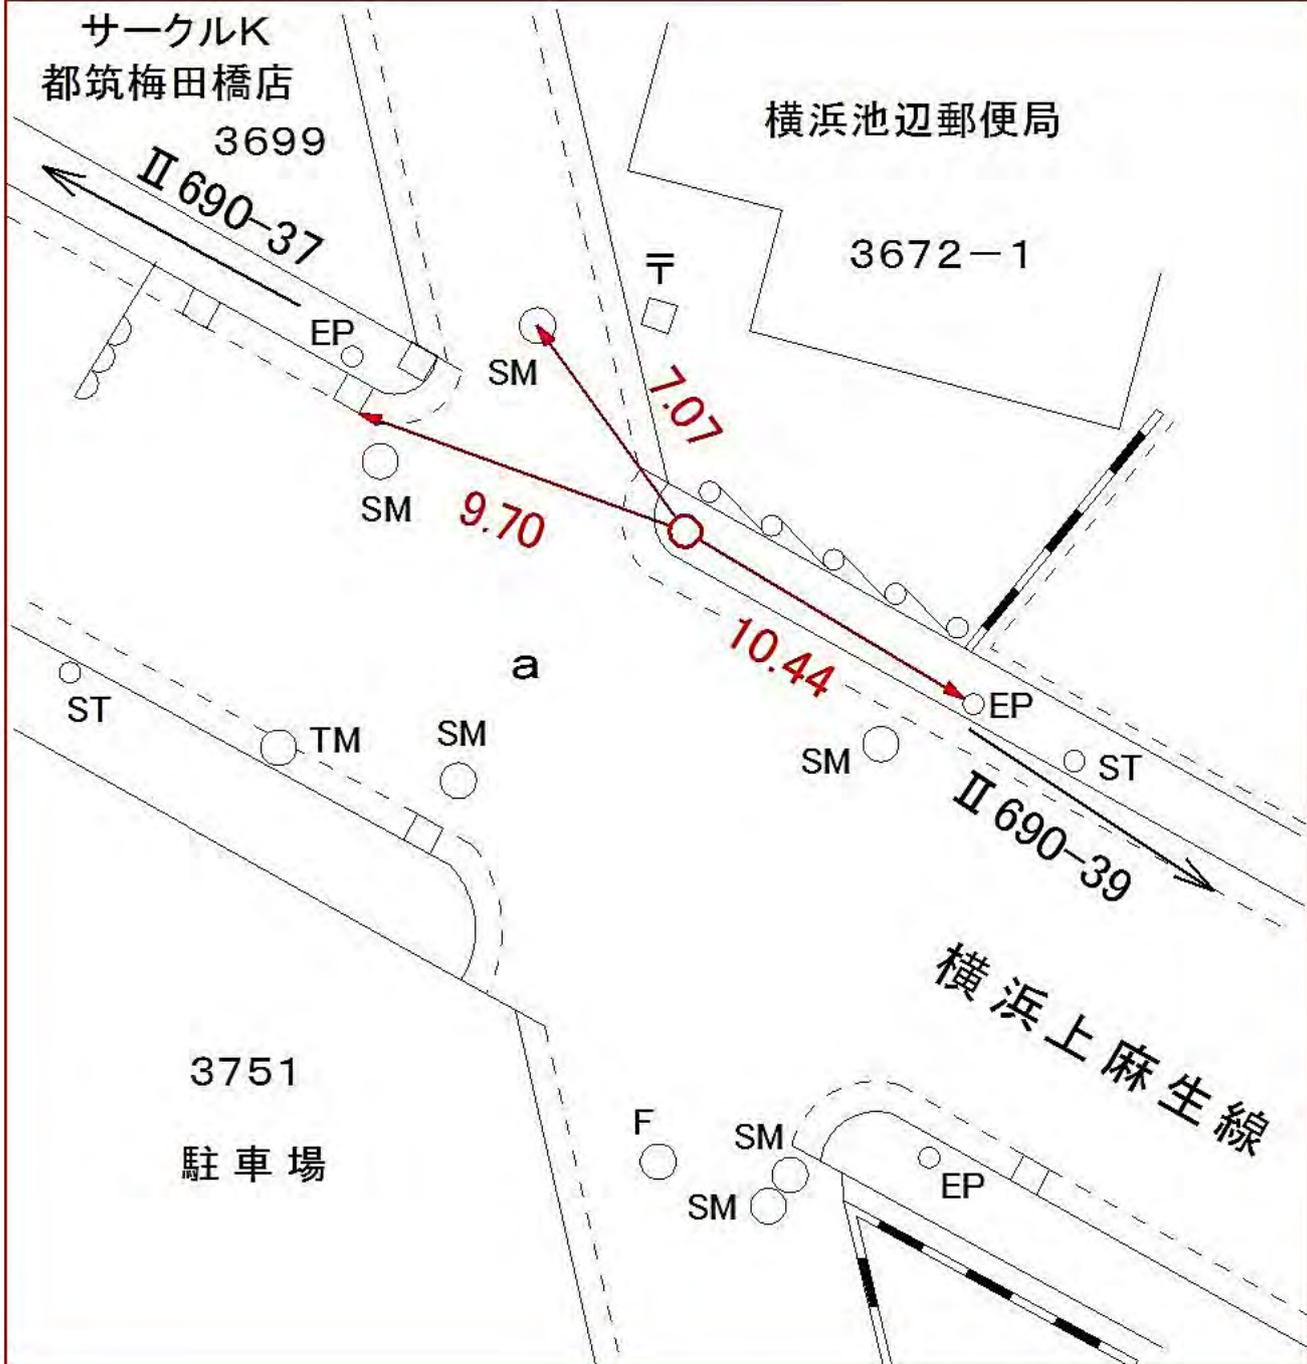

線
番
号

点
番
号

標 識 ノ 種 類

所 在 地

Ⅱ 690


39

金属標・鋸・木杭

キザミ

要 図


都筑区池辺町三七五七番一地先

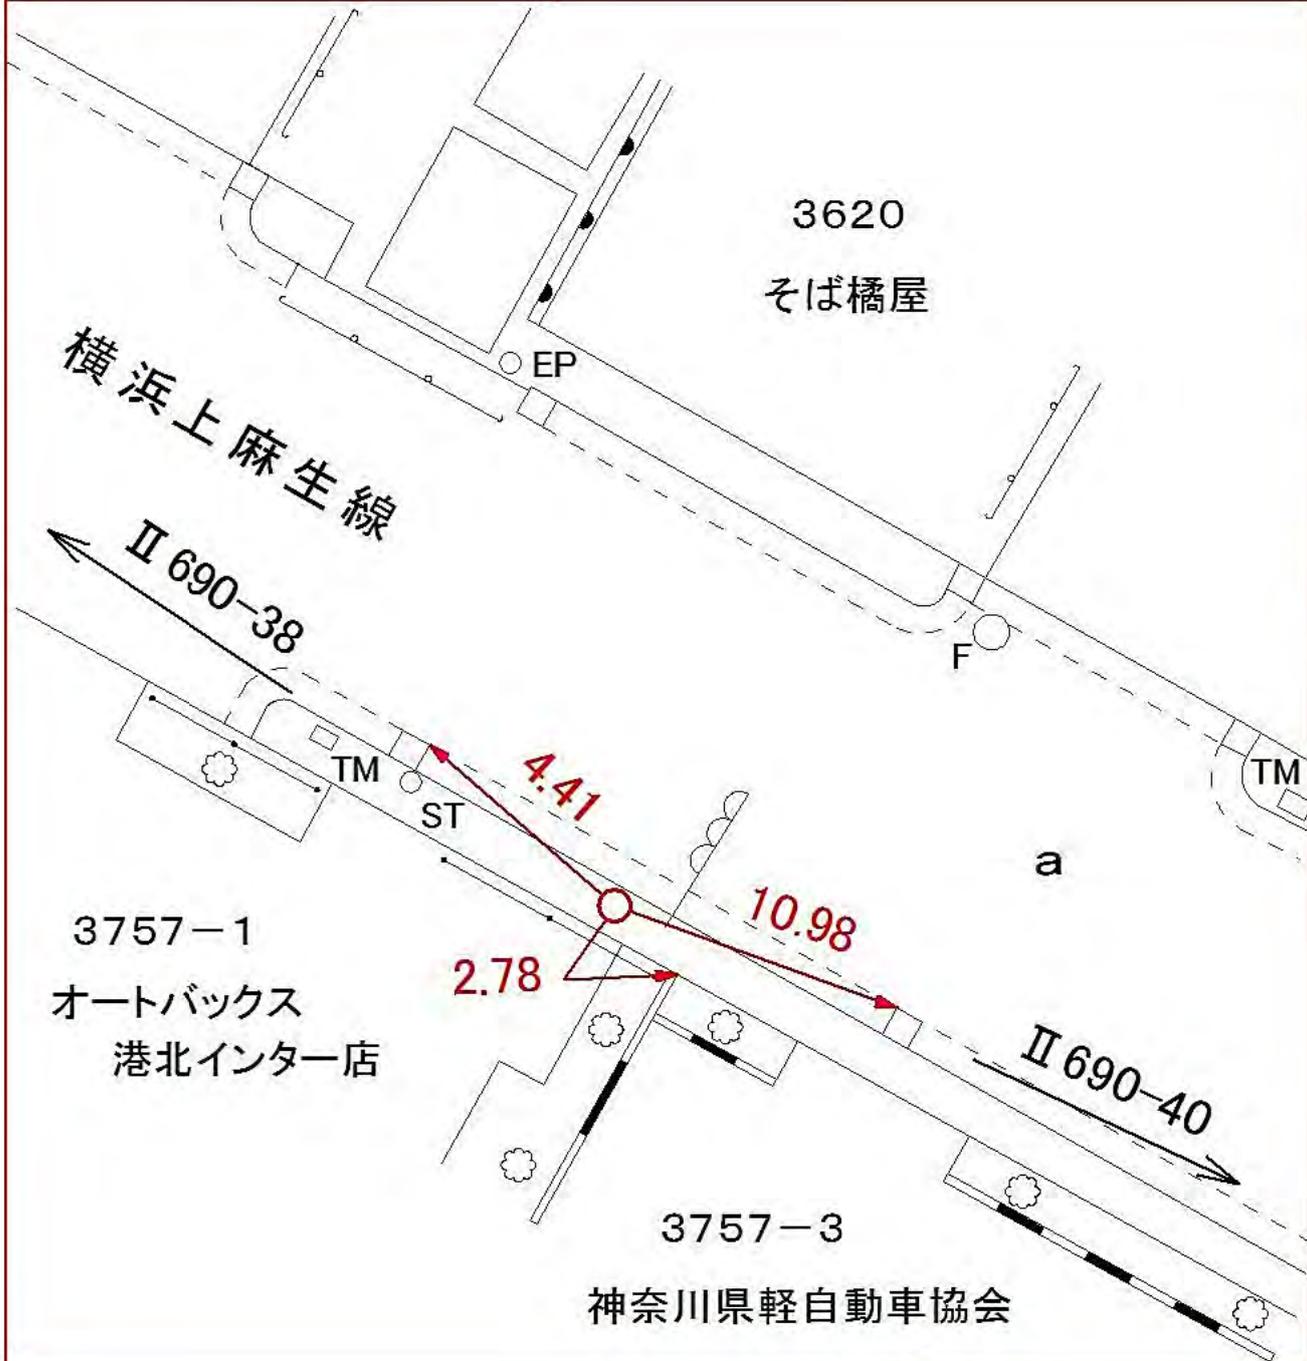

線 番 号	点 番 号	標 識 ノ 種 類	所 在 地
-------------	-------------	-----------	-------

II 690	40	<div style="border: 1px solid black; border-radius: 50%; padding: 5px; display: inline-block;">金属標</div> ・ 鋏 ・ 木杭 キザミ	都筑区池辺町四八〇二番一地先
--------	----	--	----------------

要 図	
-----	--

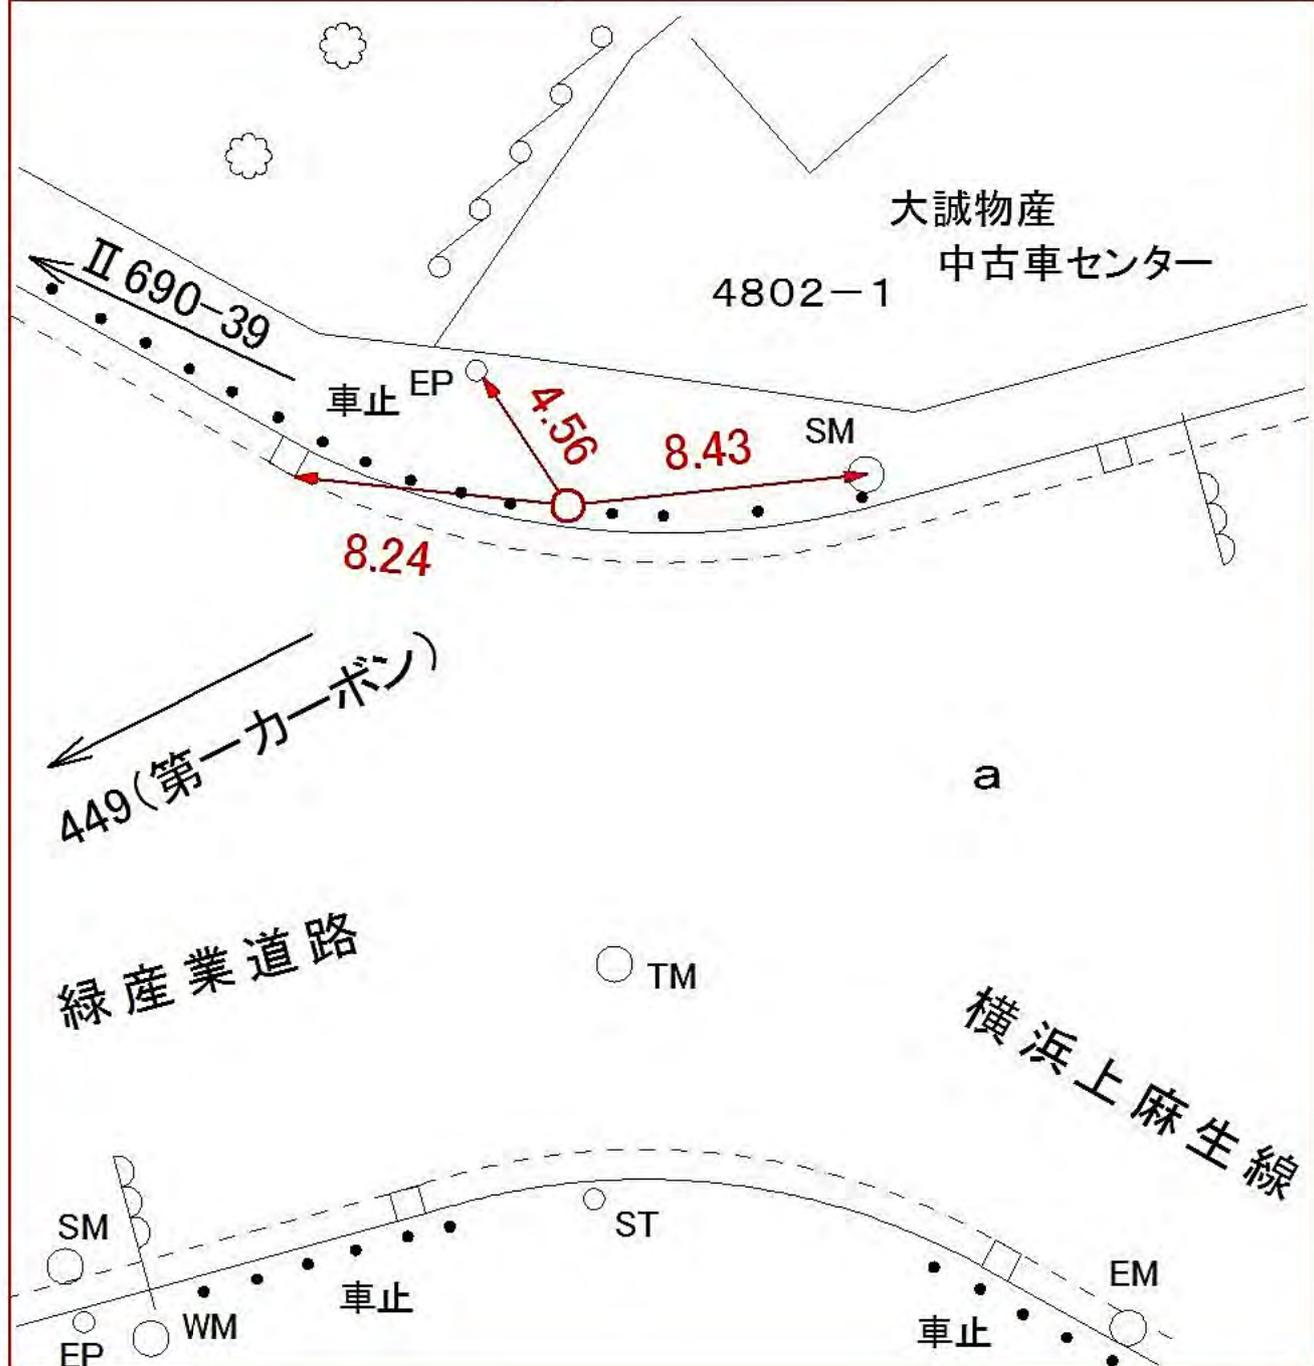

線
番
号

点
番
号

標 識 ノ 種 類

所 在 地

Ⅱ 691

1

金属標・鋏・木杭

キザミ

要 図

都筑区東山田町一三六一番三地先



線
番
号

点
番
号

標 識 ノ 種 類

所 在 地

Ⅱ 691


2

金属標・鋸・木杭

都筑区東山田町一七七三番地先

キザミ

要 図

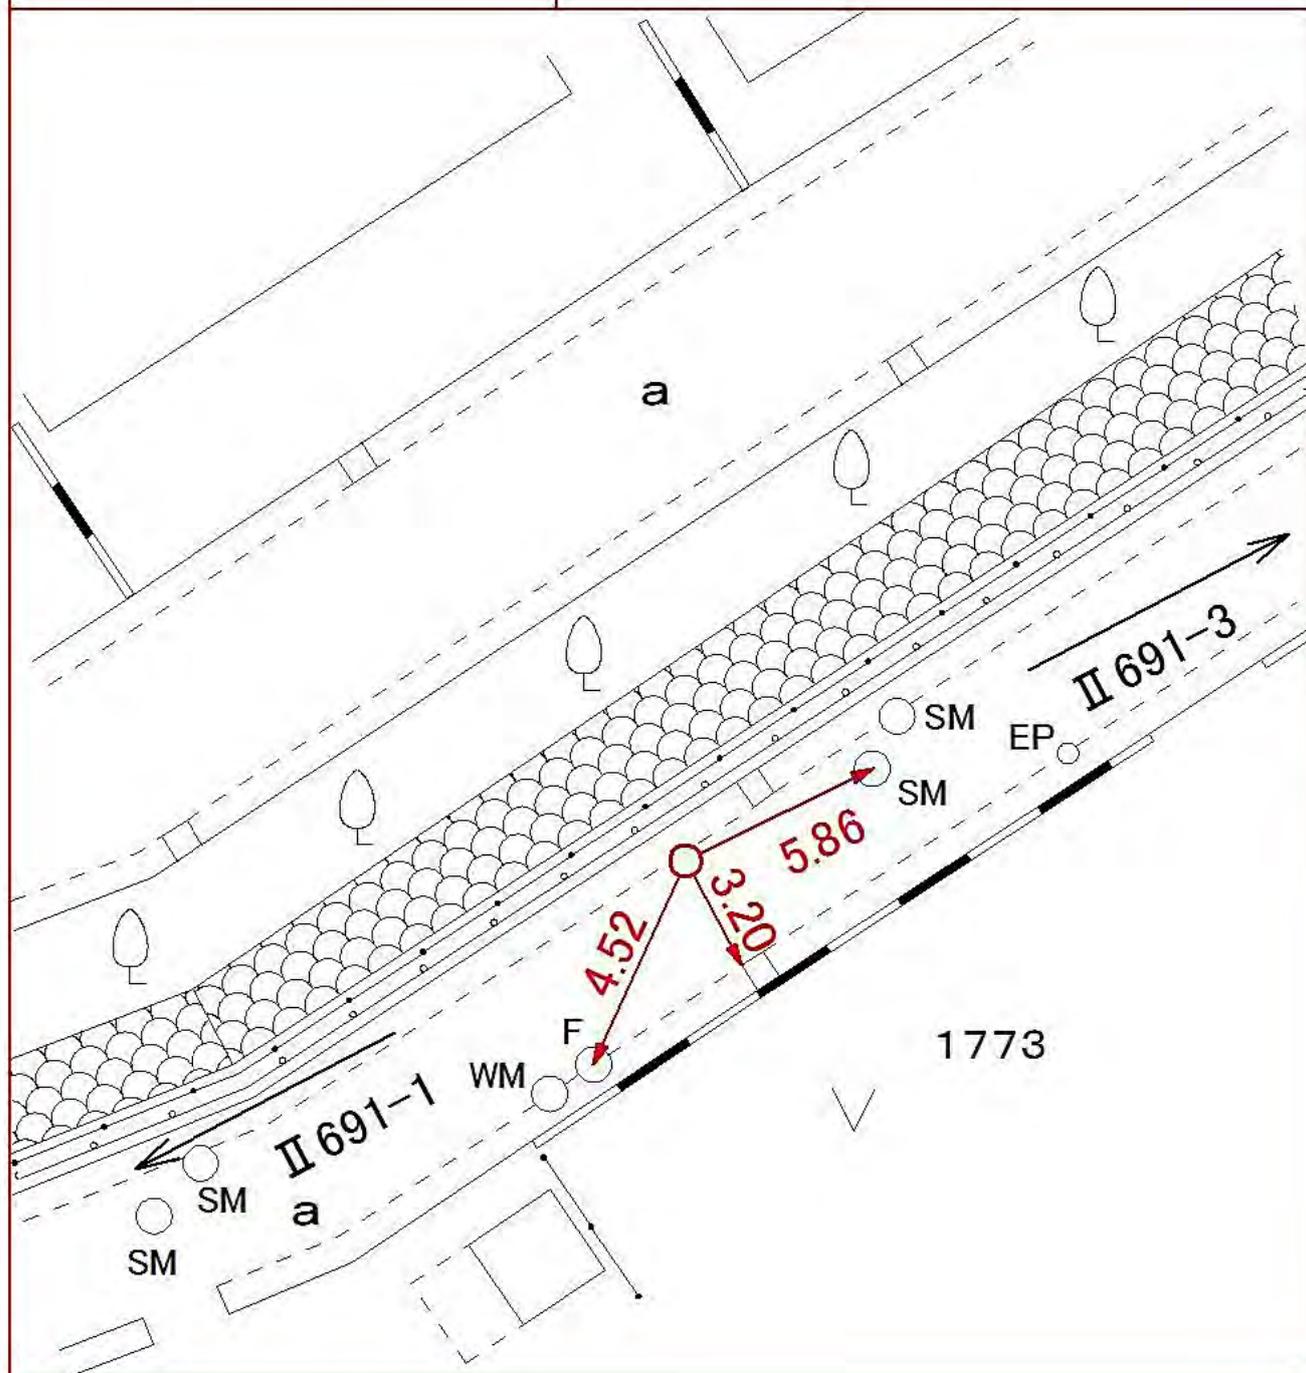

線
番
号

点
番
号

標 識 ノ 種 類

所 在 地

Ⅱ 691


3

金属標・鋸・木杭

キザミ

要 図

都筑区東山田町一七六九番一地先

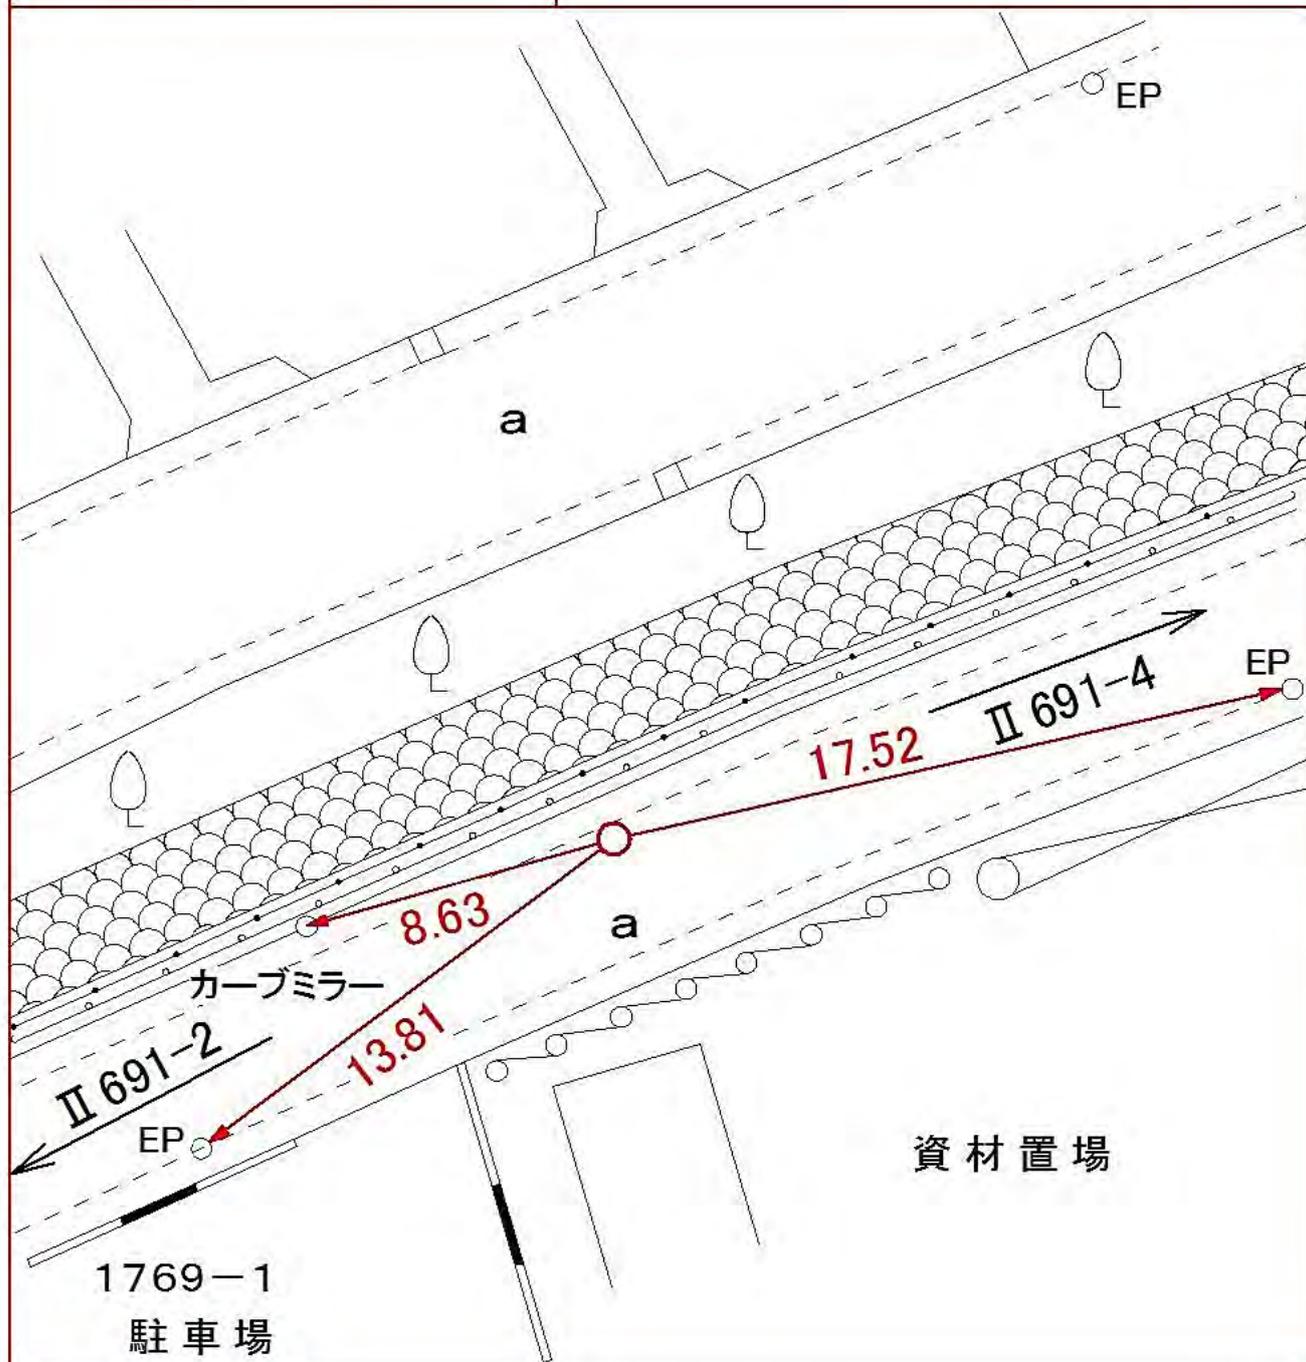

線
番
号

点
番
号

標 識 ノ 種 類

所 在 地

Ⅱ 691


4

金属標・鋸・木杭

キザミ

要 図

都筑区東山田町一七四七番二地先

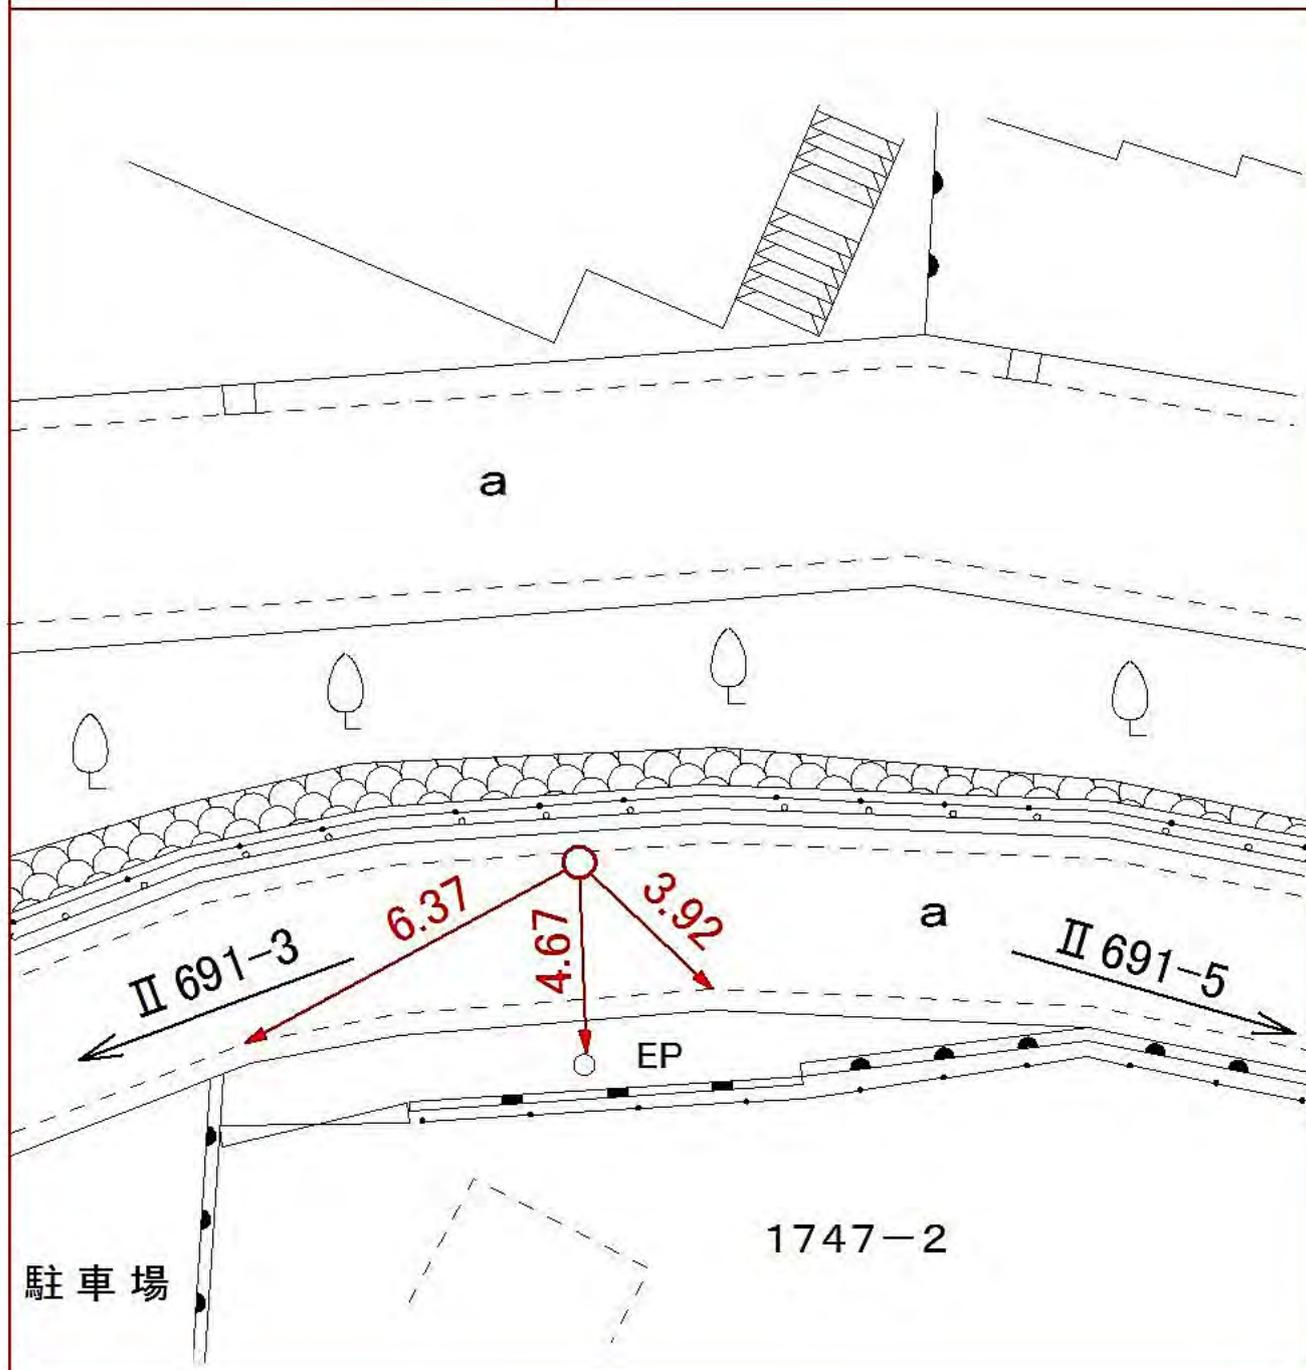

所在地

都筑区東山田四丁目四二番一地先

標識ノ種類

金属標・鋸・木杭

キザミ


点番号

5

線番号

II 691

要 図

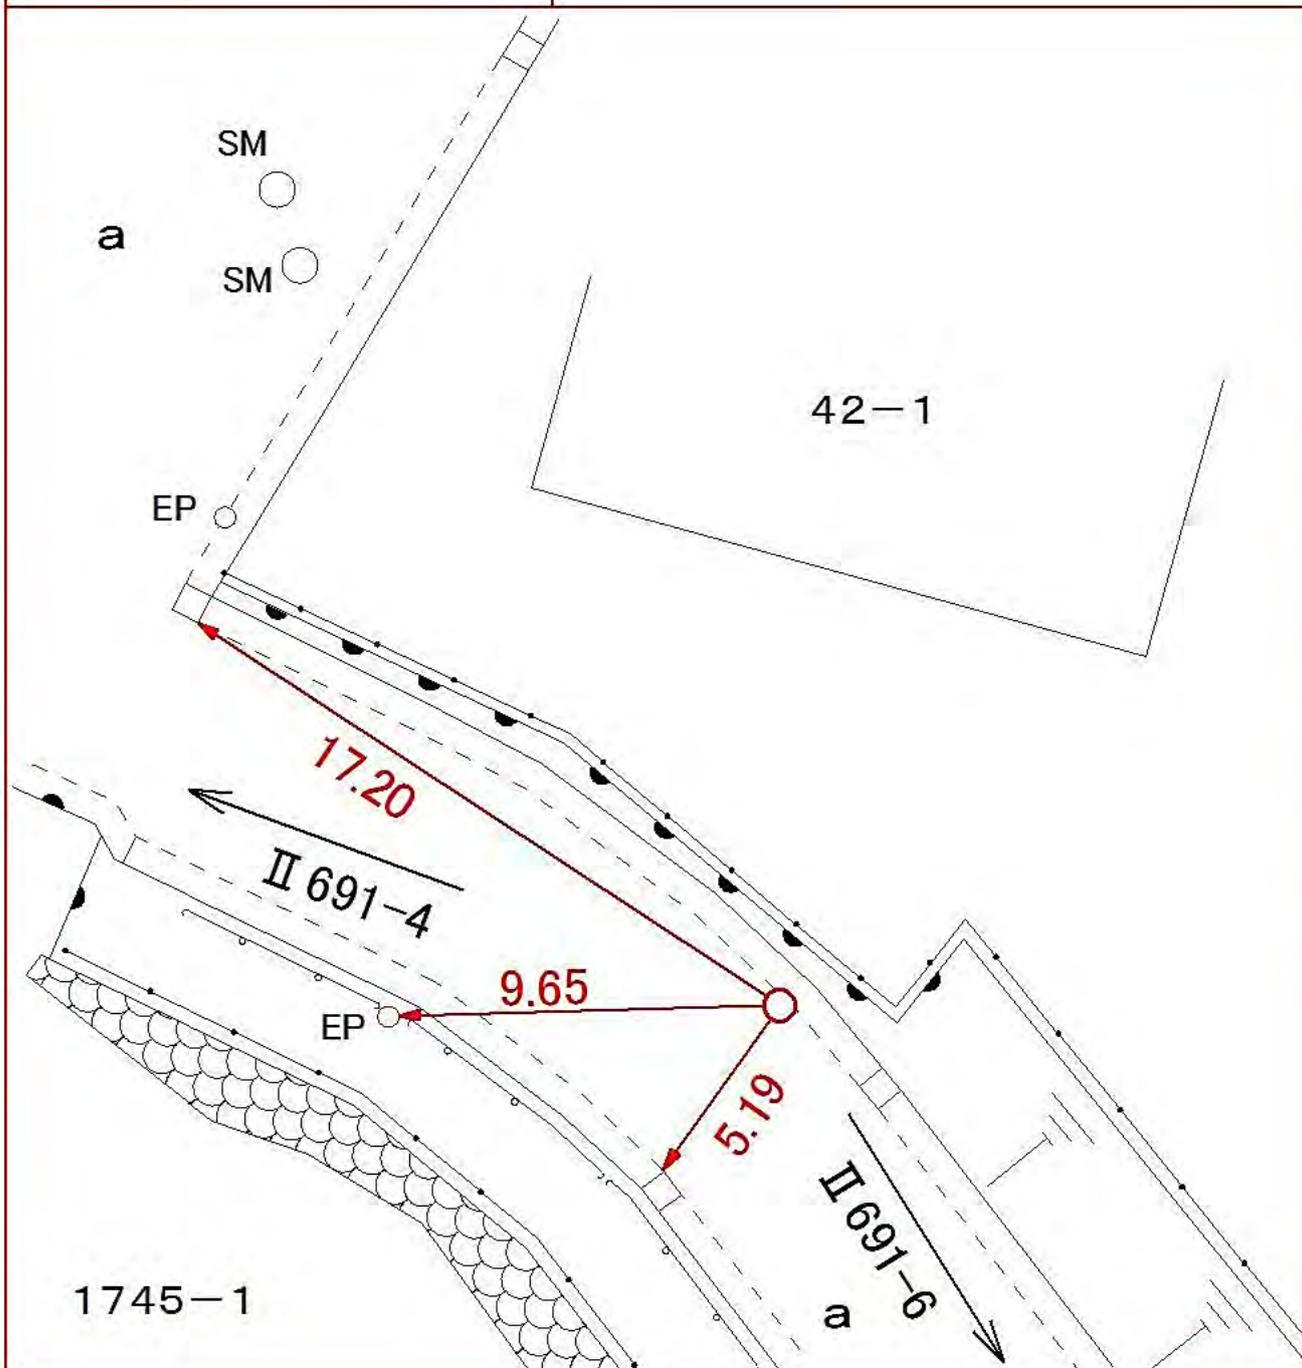

線
番
号

点
番
号

標 識 ノ 種 類

所 在 地

Ⅱ 691


7

金属標・鋸・木杭

都筑区東山田町一七五〇番一五地先

キザミ

要 図

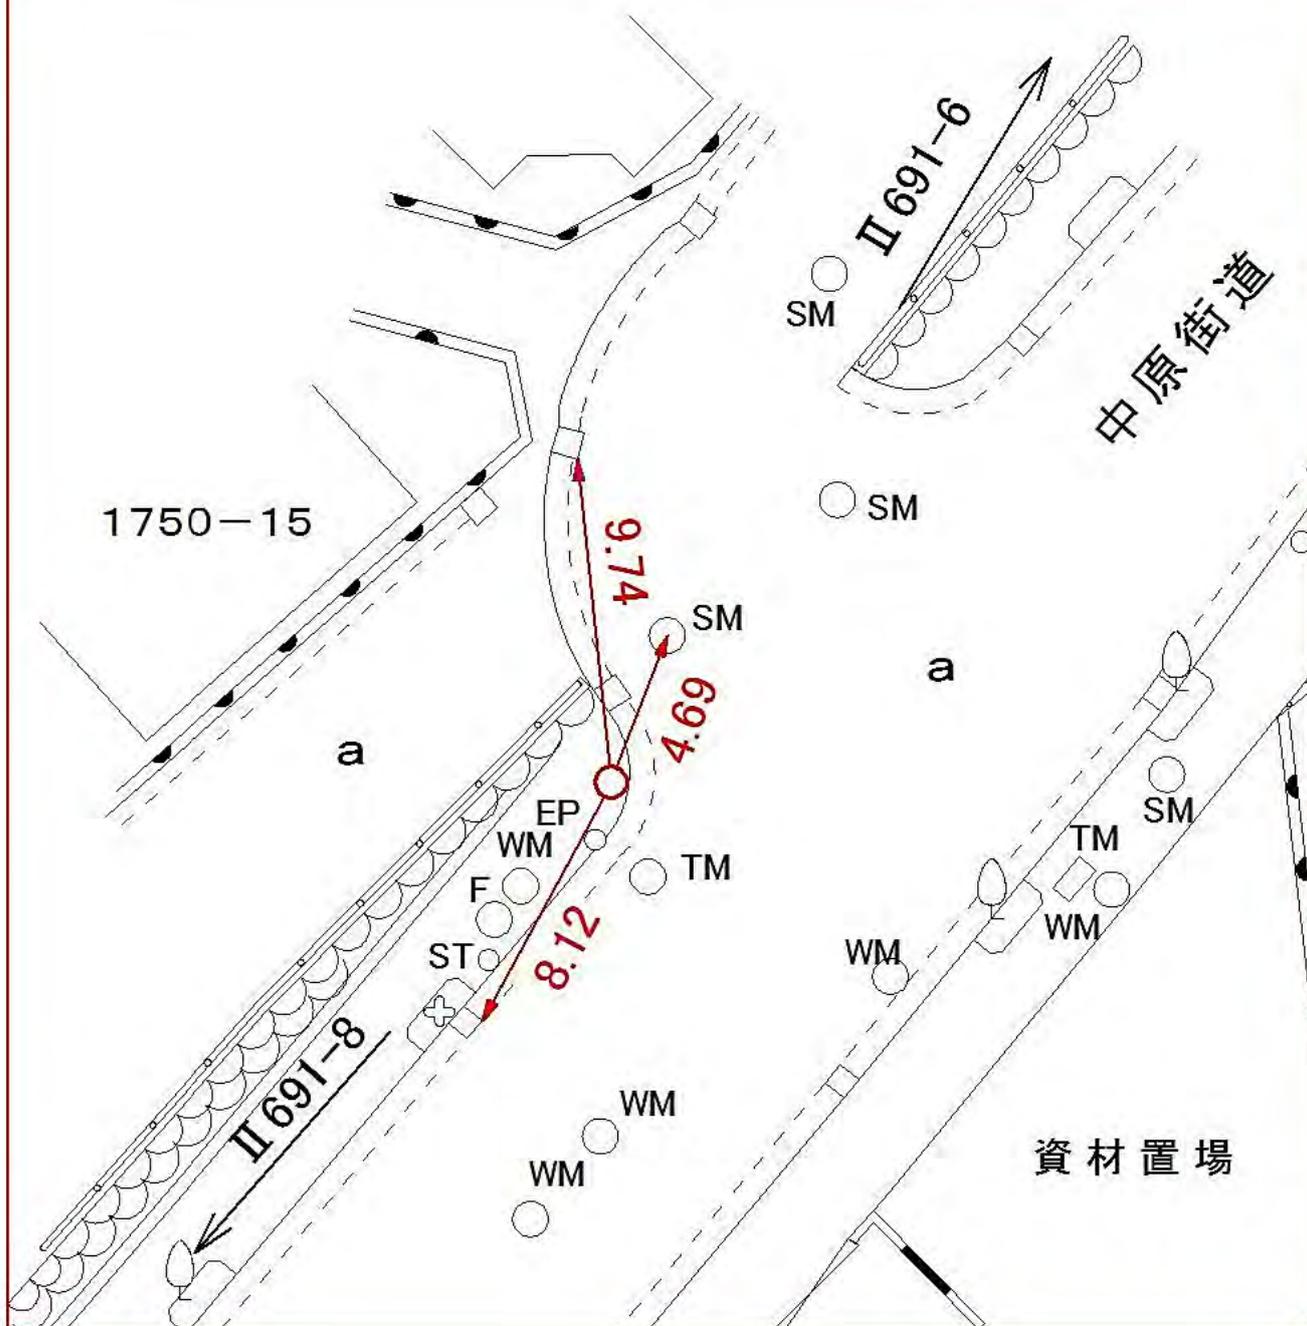

線
番
号

点
番
号

標 識 ノ 種 類

所 在 地

II 691

8

金属標・鋸・木杭

都筑区東山田町一三八二番地先

キザミ

要 図



線
番
号

点
番
号

標 識 ノ 種 類

所 在 地

Ⅱ 691


9

金属標・鋸・木杭

都筑区東山田町一四一九番三地先

キザミ

要 図

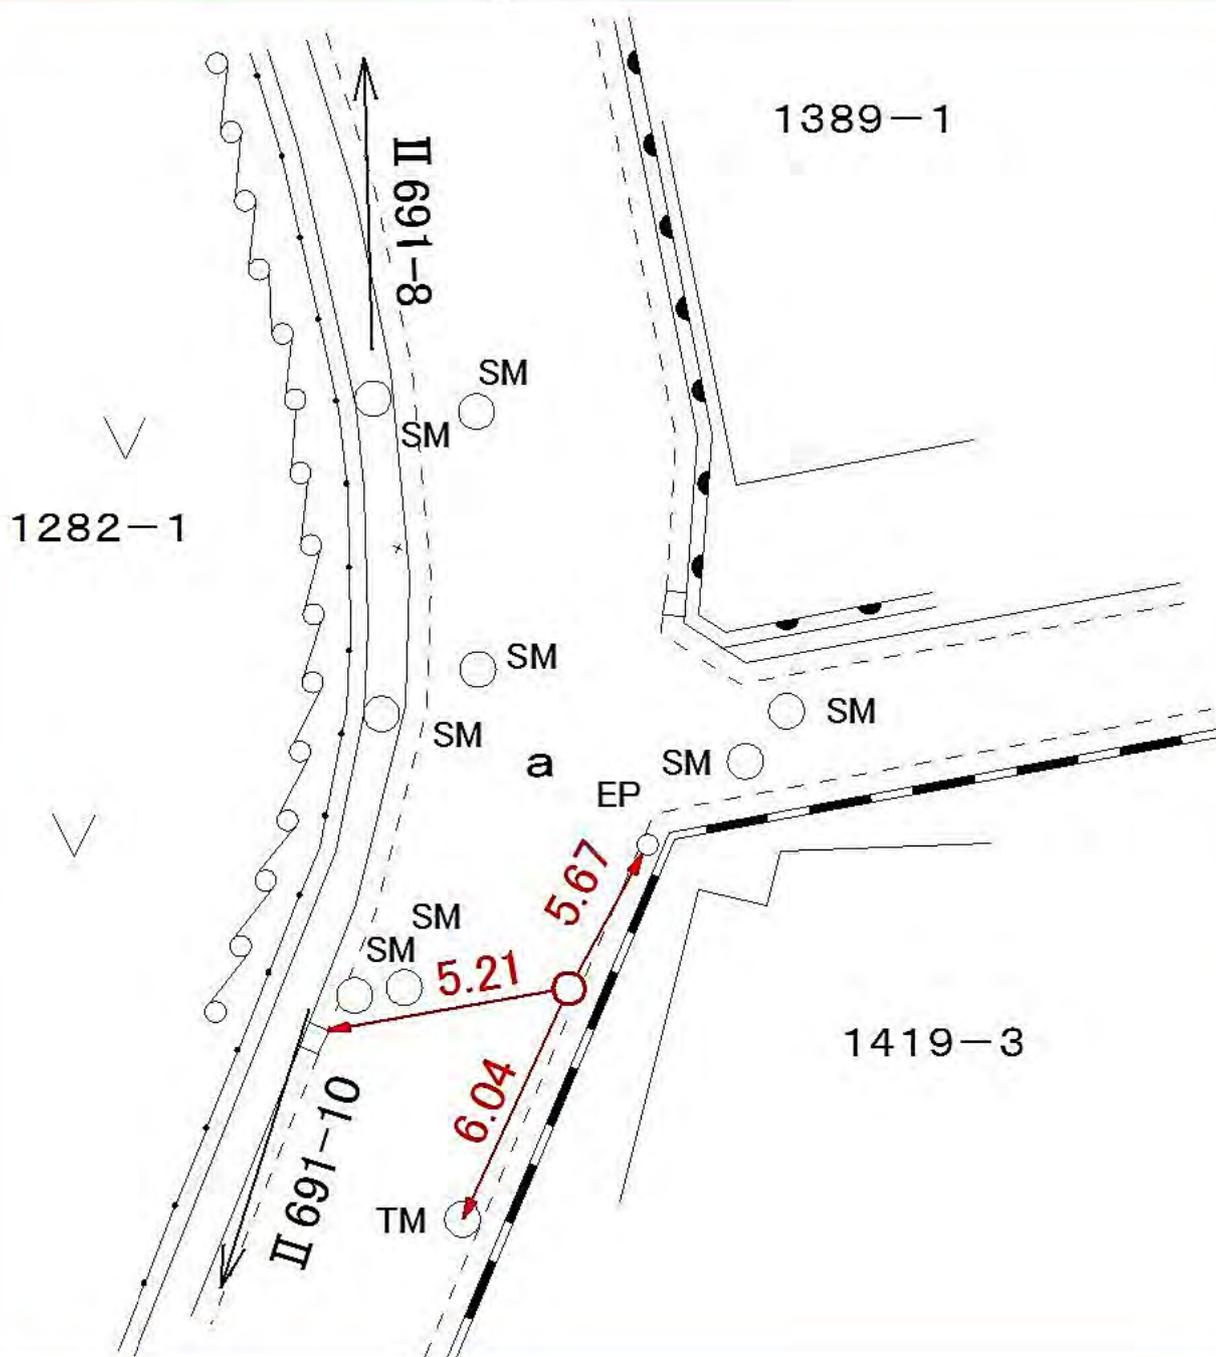

線
番
号

点
番
号

標 識 ノ 種 類

所 在 地

Ⅱ 691


11

金属標・鋸・木杭

都筑区東山田町一三七番地先

キザミ

要 図

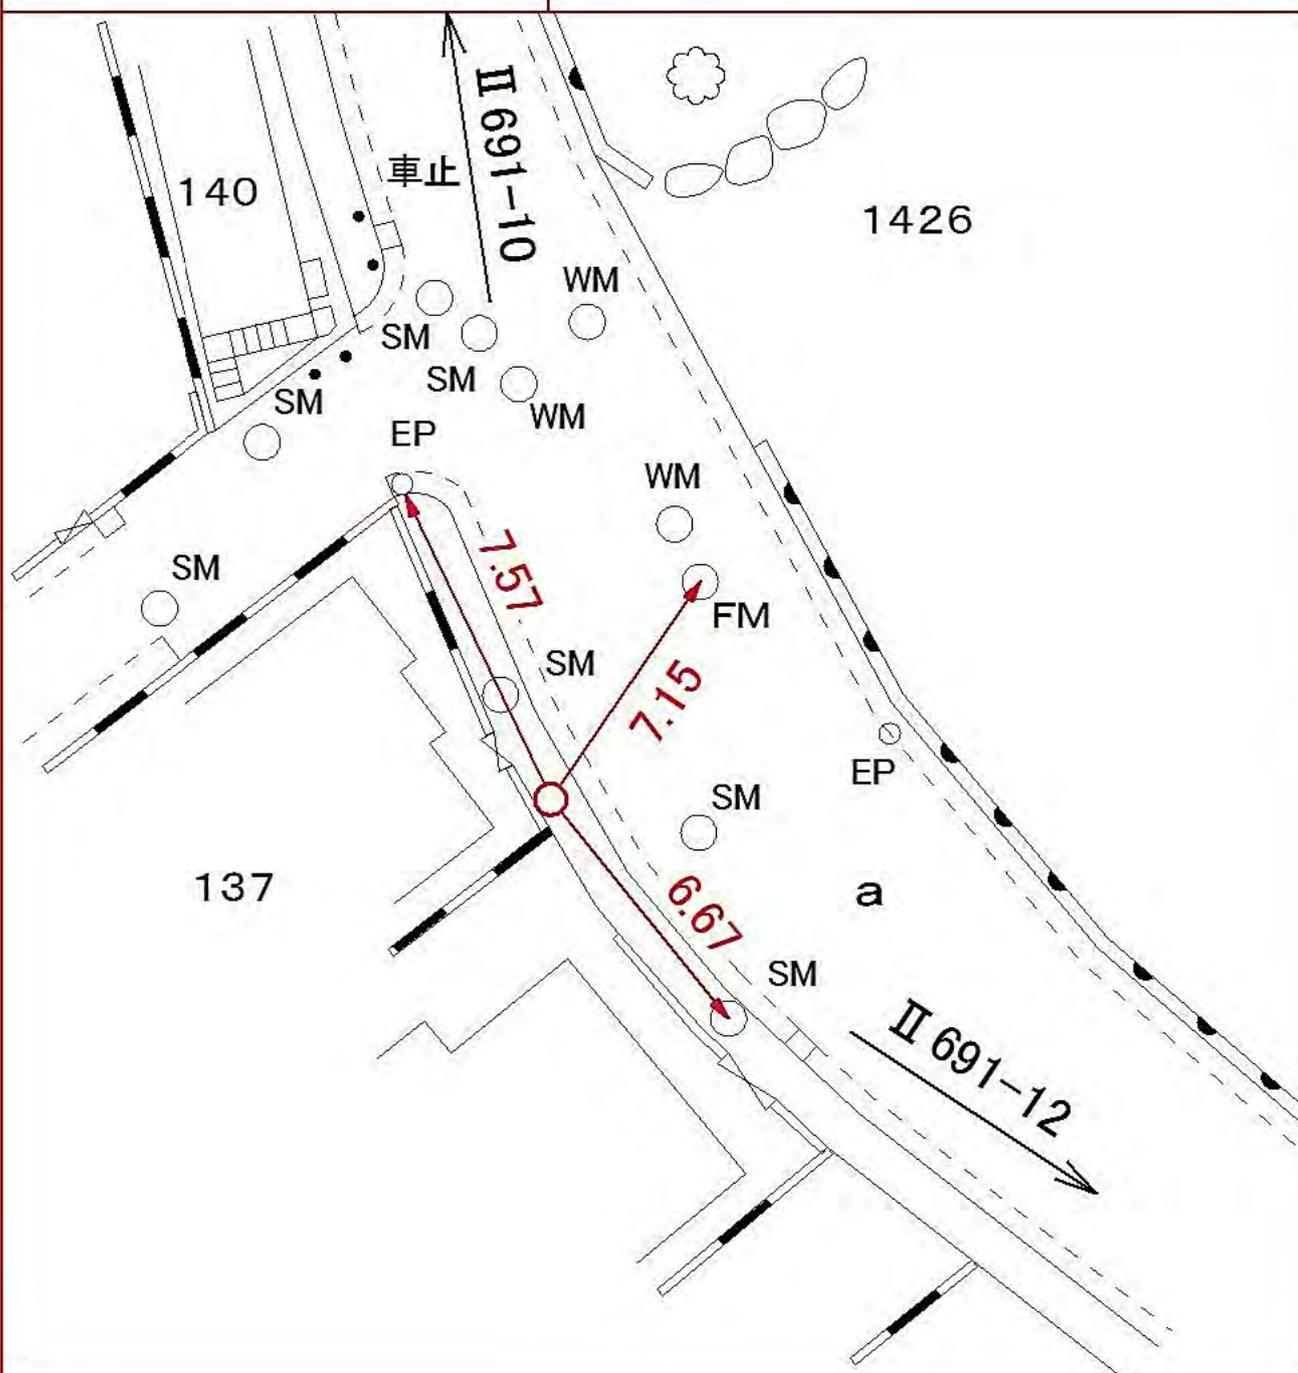

線
番
号

点
番
号

標 識 ノ 種 類

所 在 地

Ⅱ 691


12

金属標・鋸・木杭

都筑区東山田町一四四五番地先

キザミ

要 図

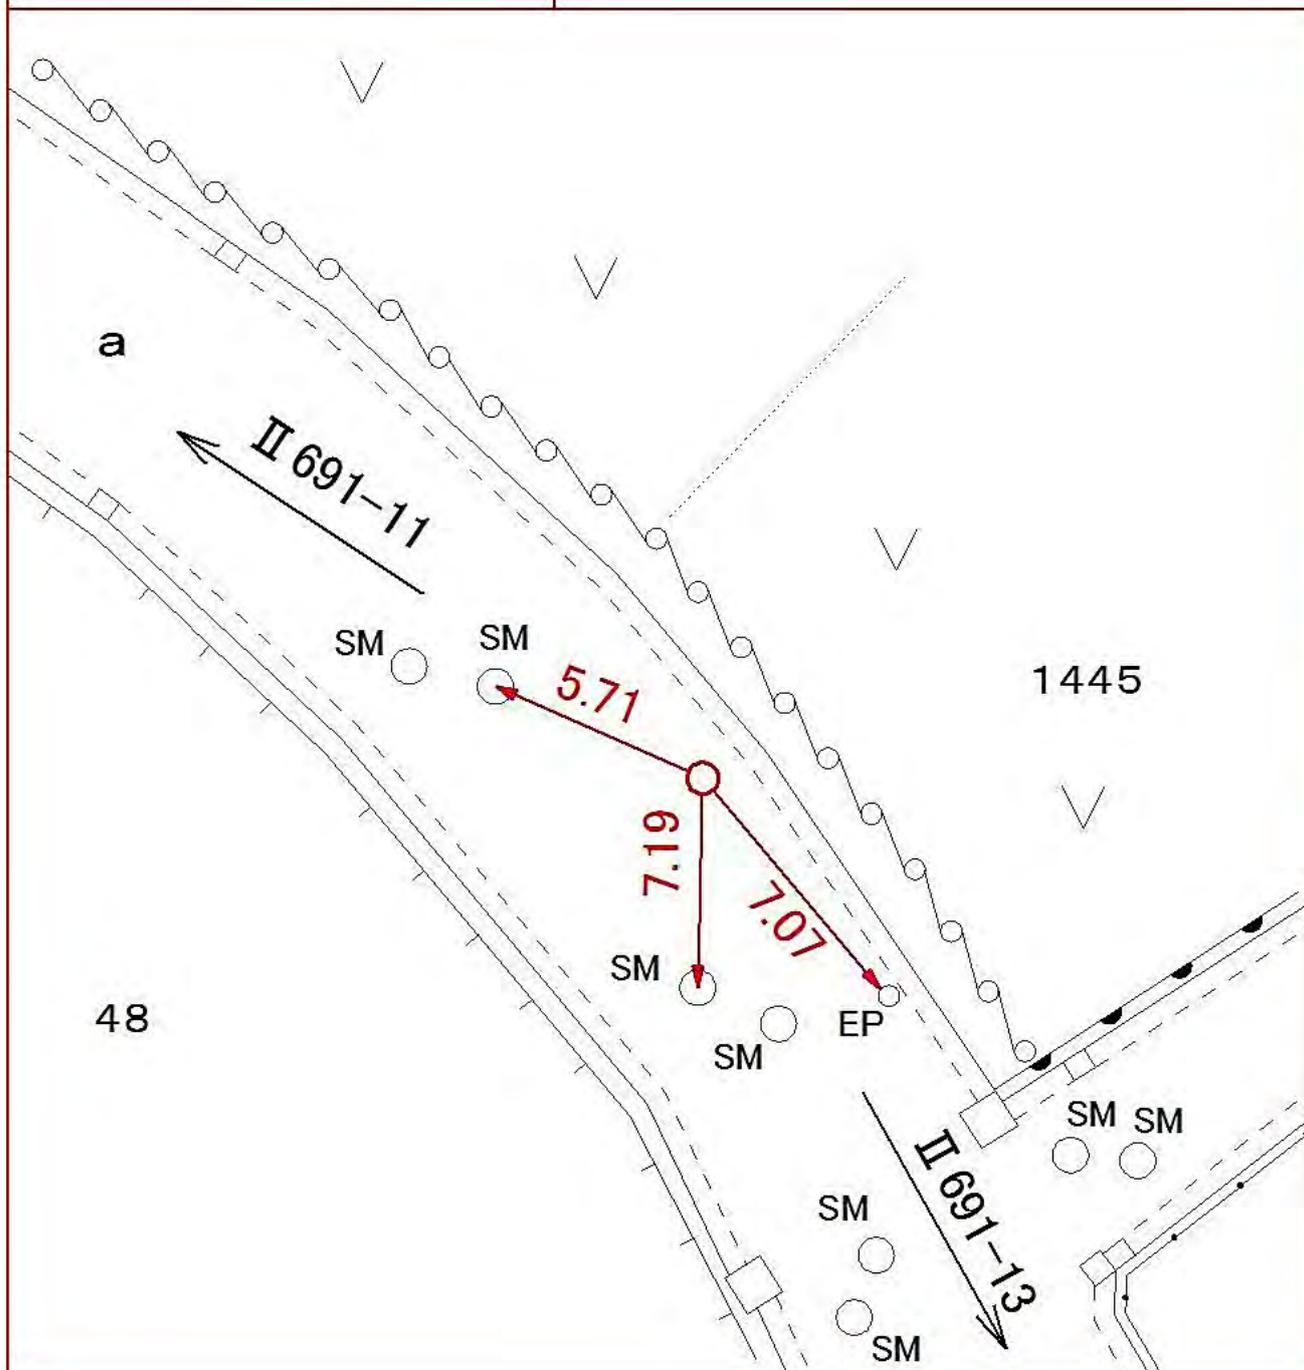

線
番
号

点
番
号

標 識 ノ 種 類

所 在 地

Ⅱ 691


13

金属標・鋏・木杭

都筑区東山田町一四六一番一地先

キザミ

要 図

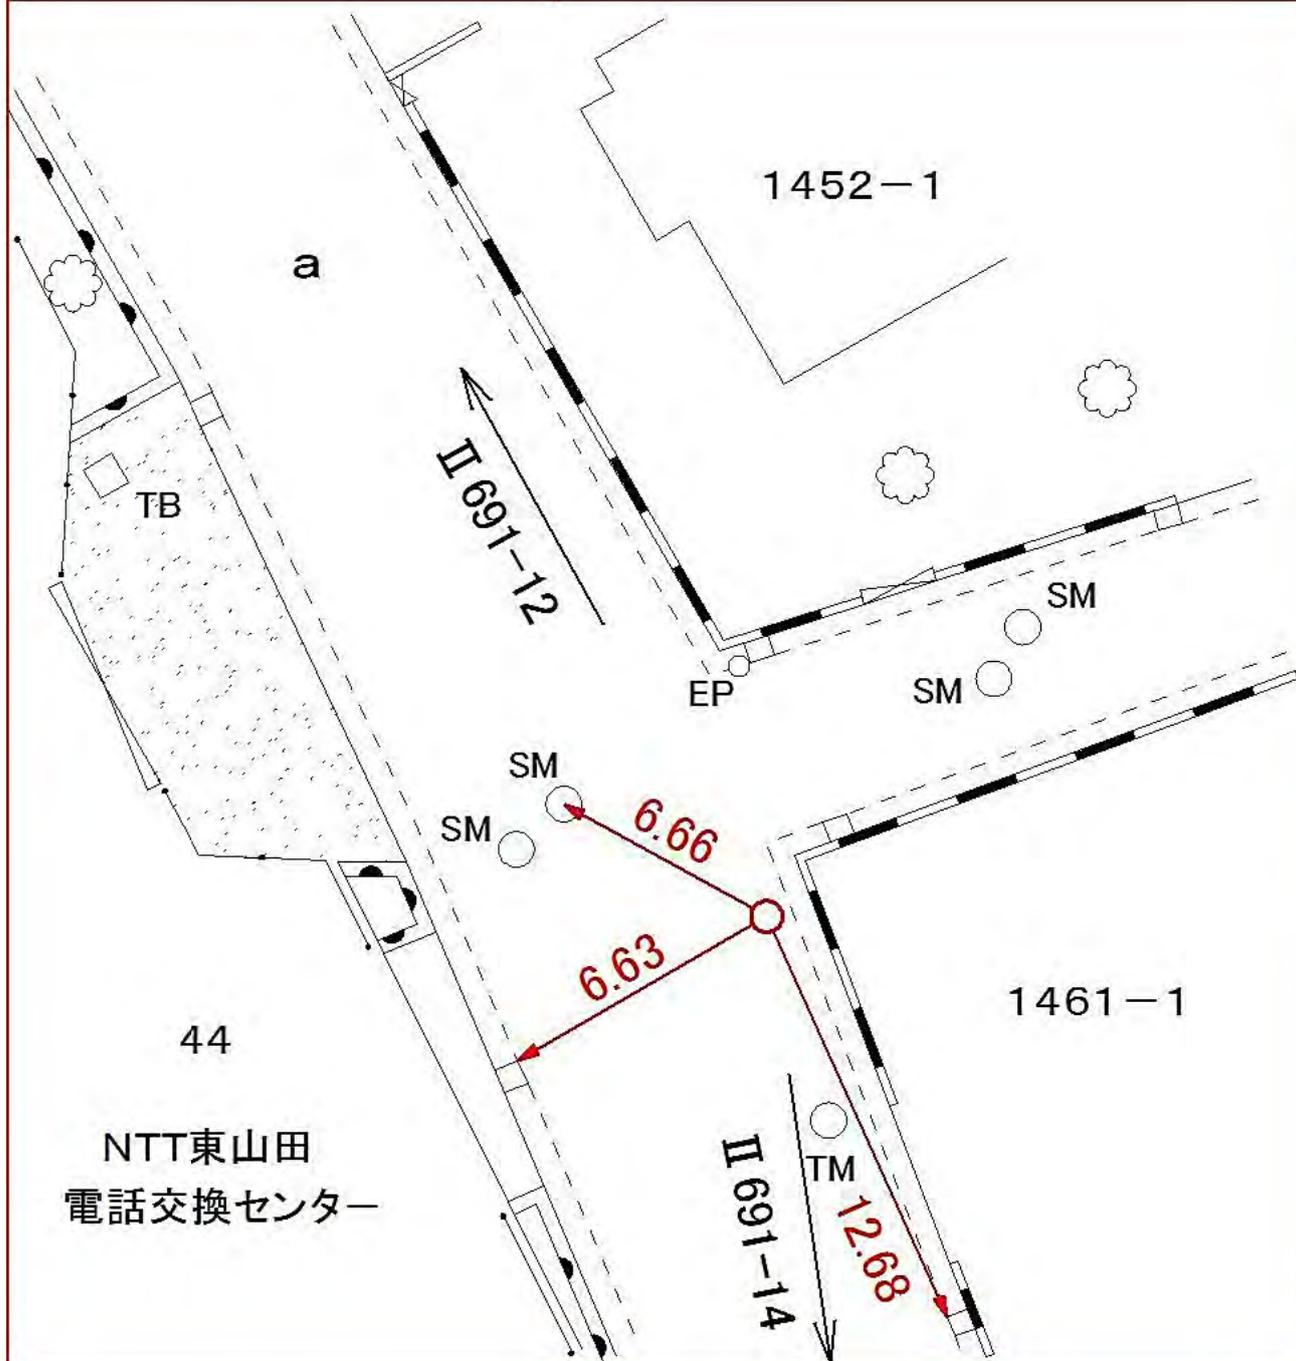

線
番
号

点
番
号

標 識 ノ 種 類

所 在 地

Ⅱ 691


14

金属標・鋺・木杭

都筑区東山田町三七番地先

キザミ

要 図

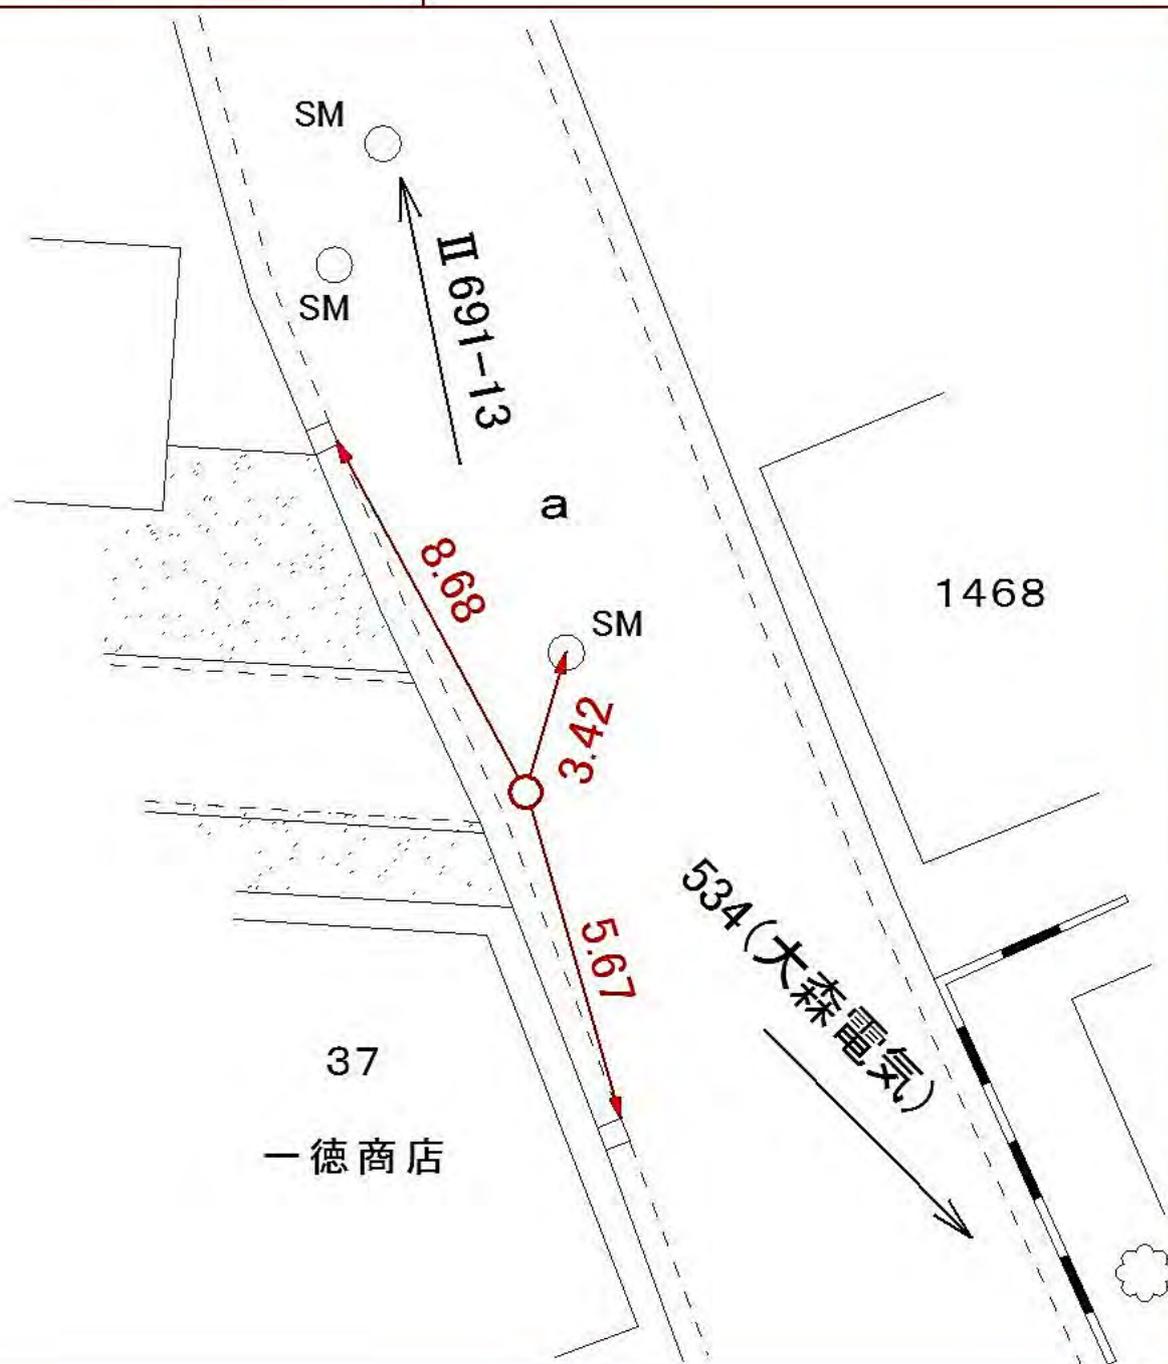

線
番
号

点
番
号

標 識 ノ 種 類

所 在 地

Ⅱ 691

15

金属標・鋸・木杭

キザミ

要 図

都筑区東山田町一三二六番一地先



線
番
号

点
番
号

標 識 ノ 種 類

所 在 地

Ⅱ 691


16

金属標・鋏・木杭

キザミ

要 図

都筑区東山田町一二四八番地先

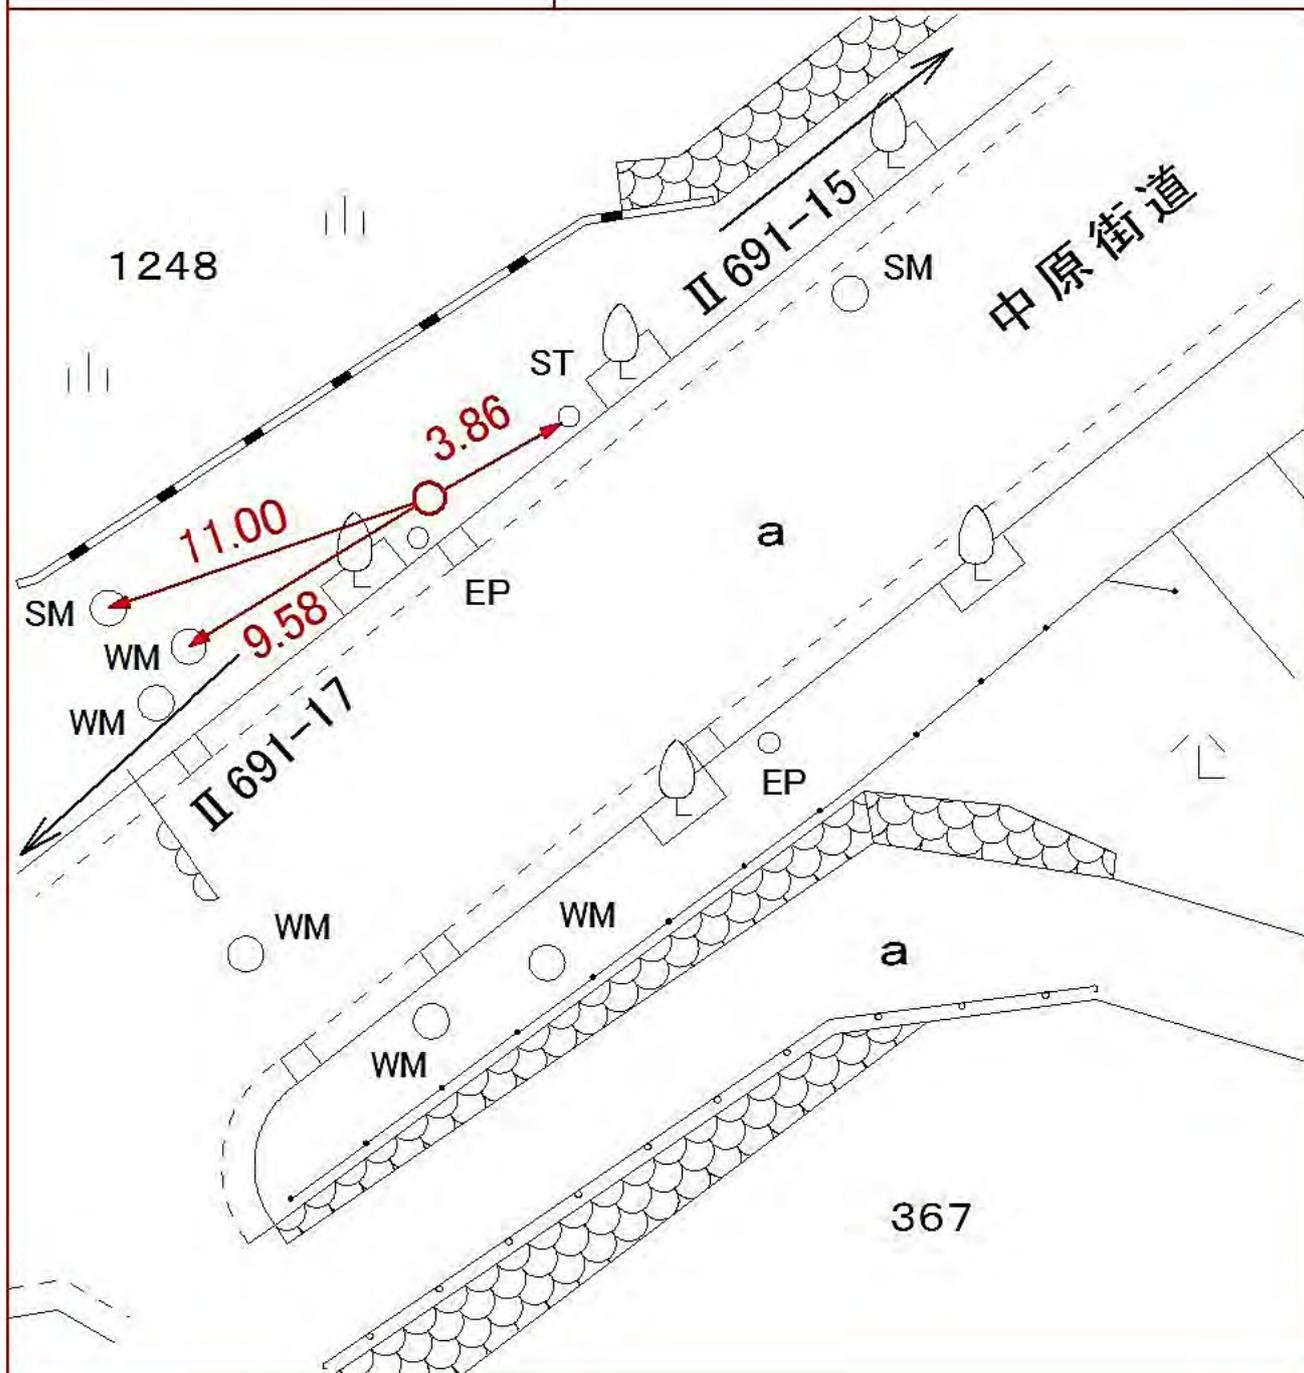

線
番
号

点
番
号

標 識 ノ 種 類

所 在 地

Ⅱ 691


18

金属標・鋏・木杭

都筑区東山田町九〇一番一地先

キザミ

要 図

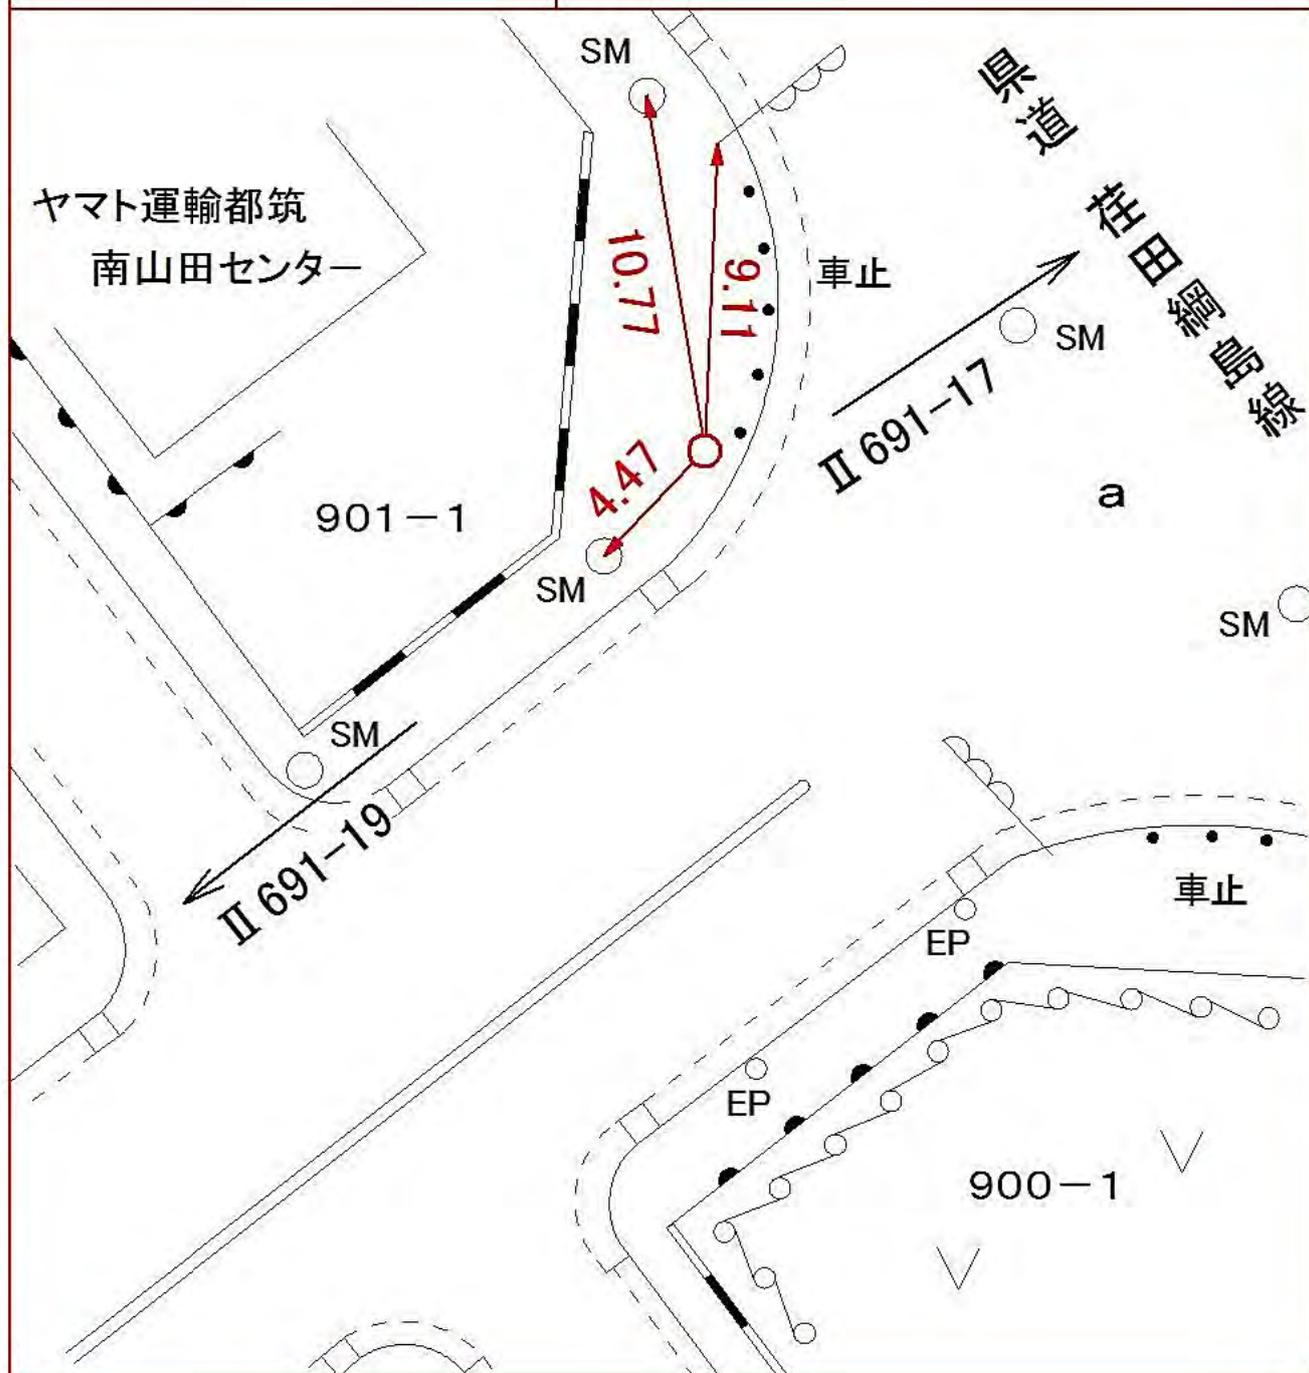

線
番
号

点
番
号

標 識 ノ 種 類

所 在 地

Ⅱ 691


19

金属標・鋸・木杭

キザミ

要 図

都筑区南山田町四〇五三番地先

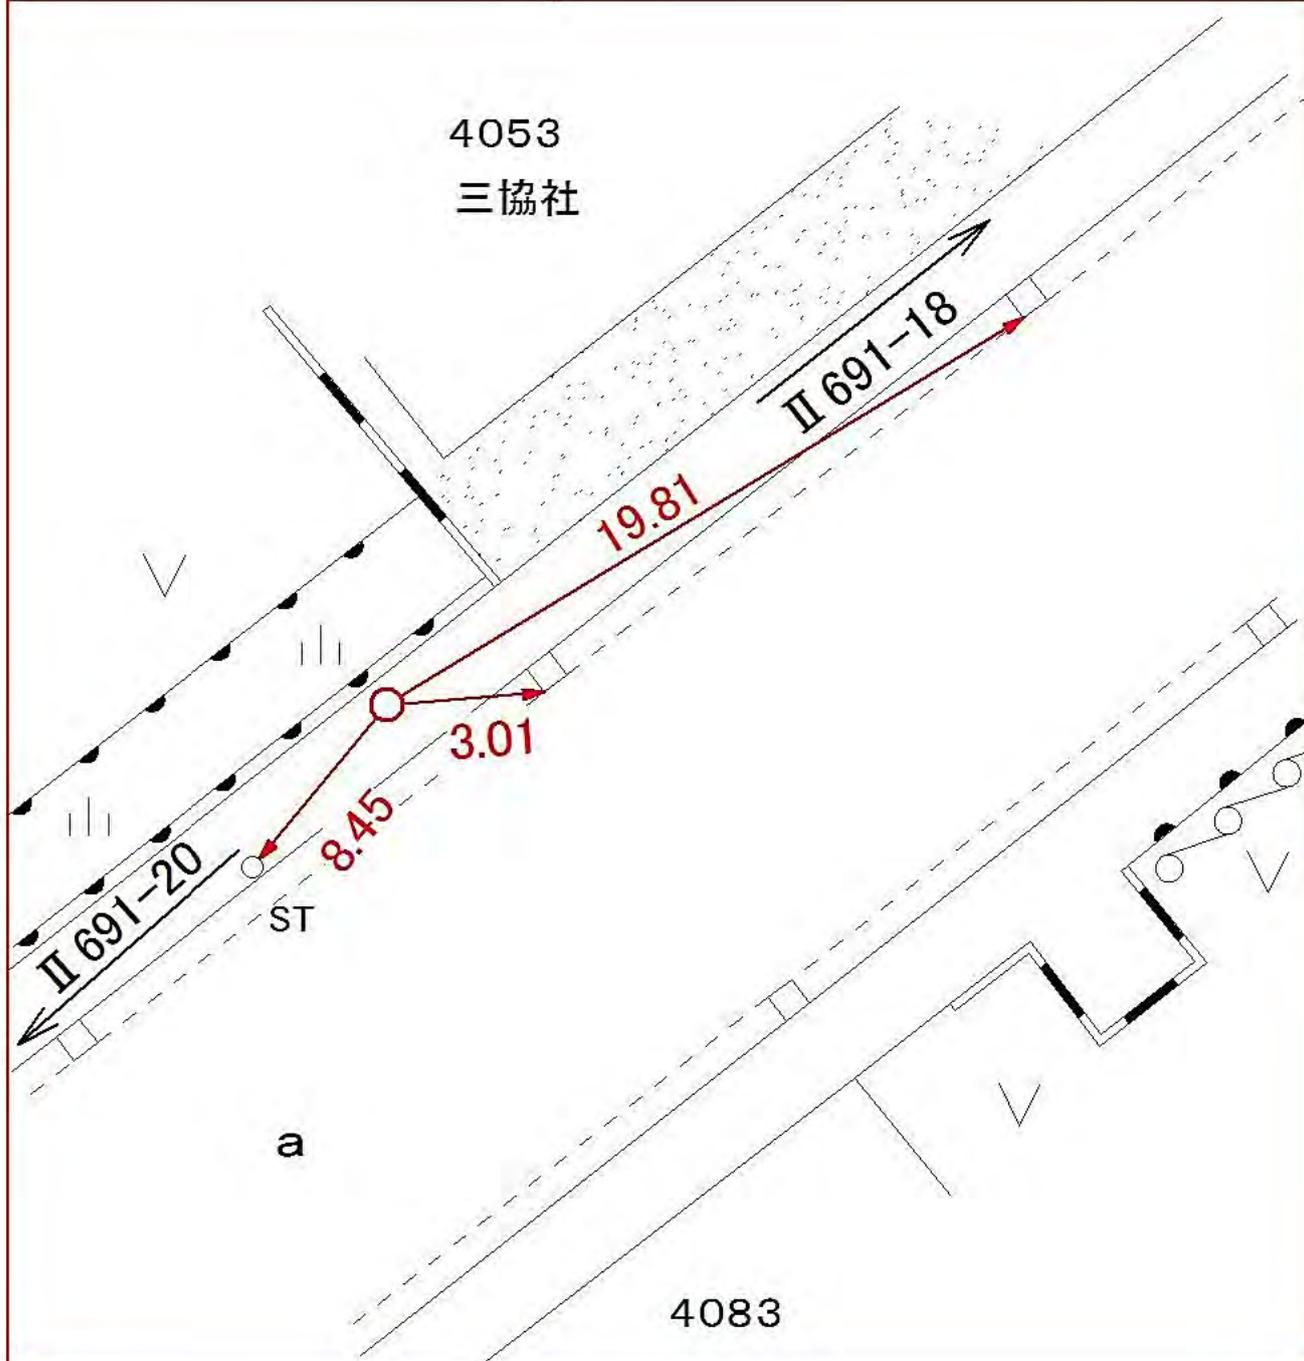

所在地

都筑区南山田町四三三〇番地先

標識ノ種類

金属標・鋏・木杭

キザミ


点番号

20

線番号

II 691

要 図

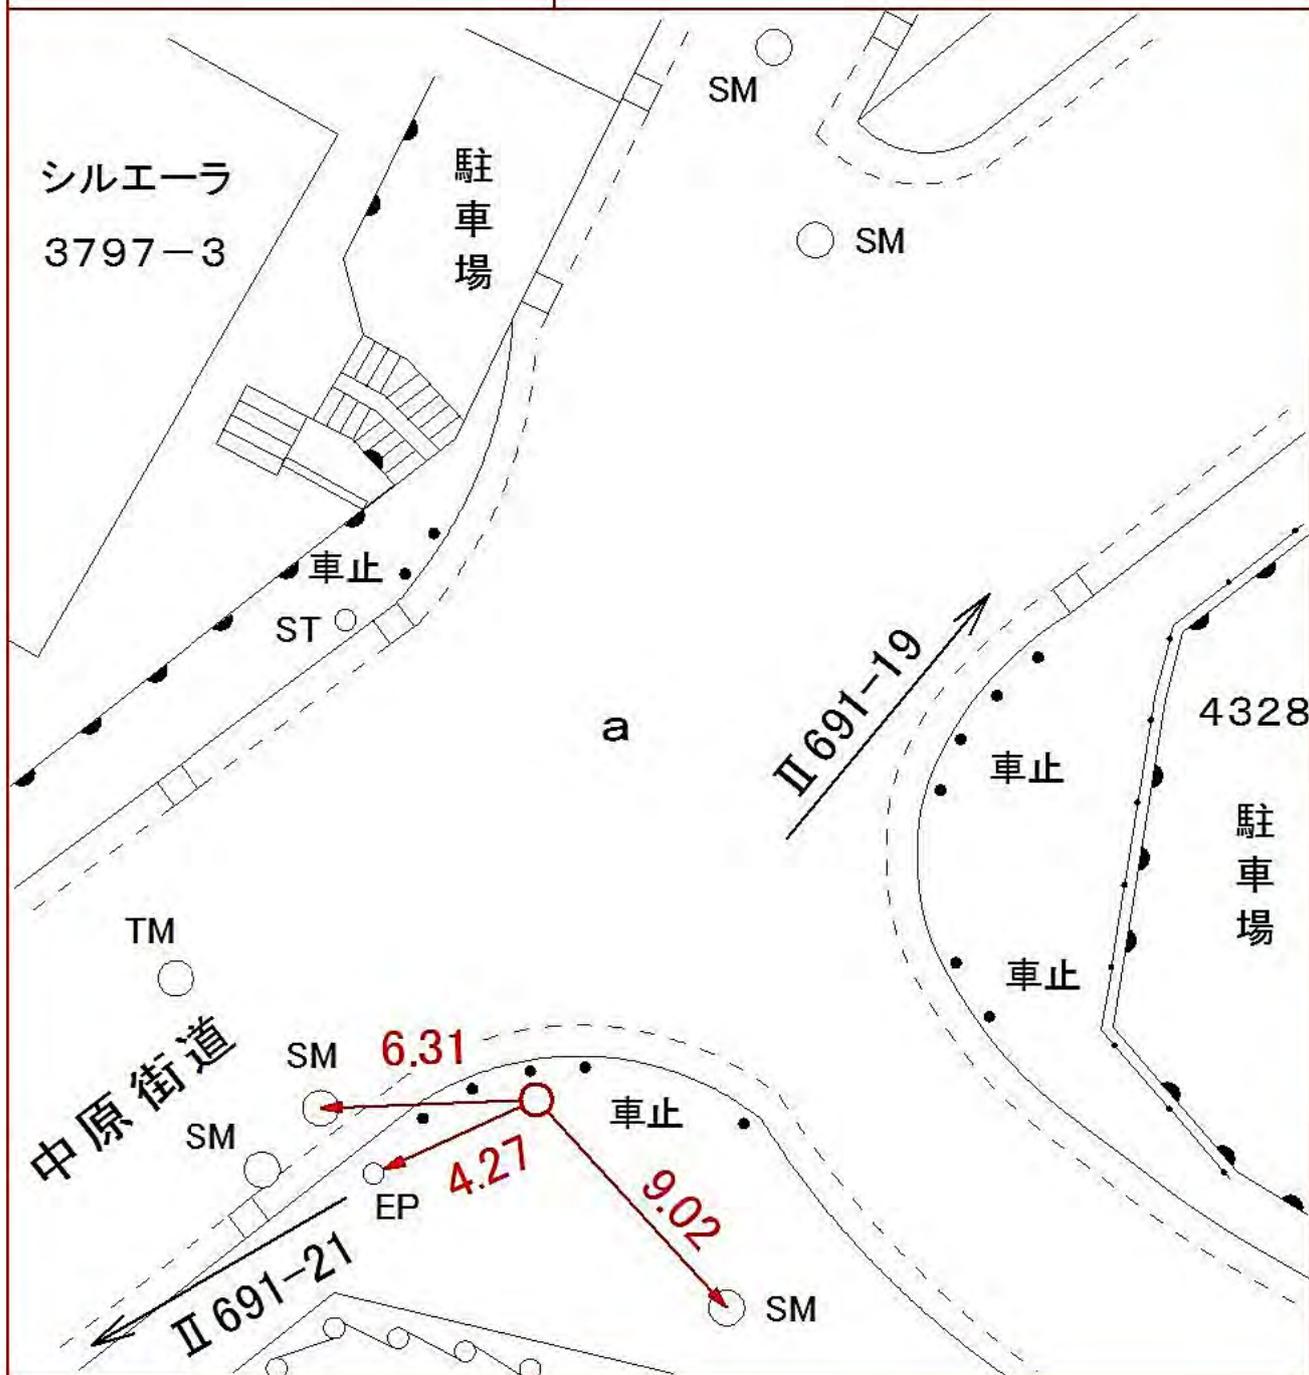

線
番
号

点
番
号

標 識 ノ 種 類

所 在 地

Ⅱ 691

21

金属標・鋸・木杭

都筑区南山田町四六二七番一 地先

キザミ

要 図



所在地

港北区高田西一丁目八二番一地先

標識ノ種類

金属標・鋏・木杭

キザミ


点番号

1

線番号

II 692

要 図

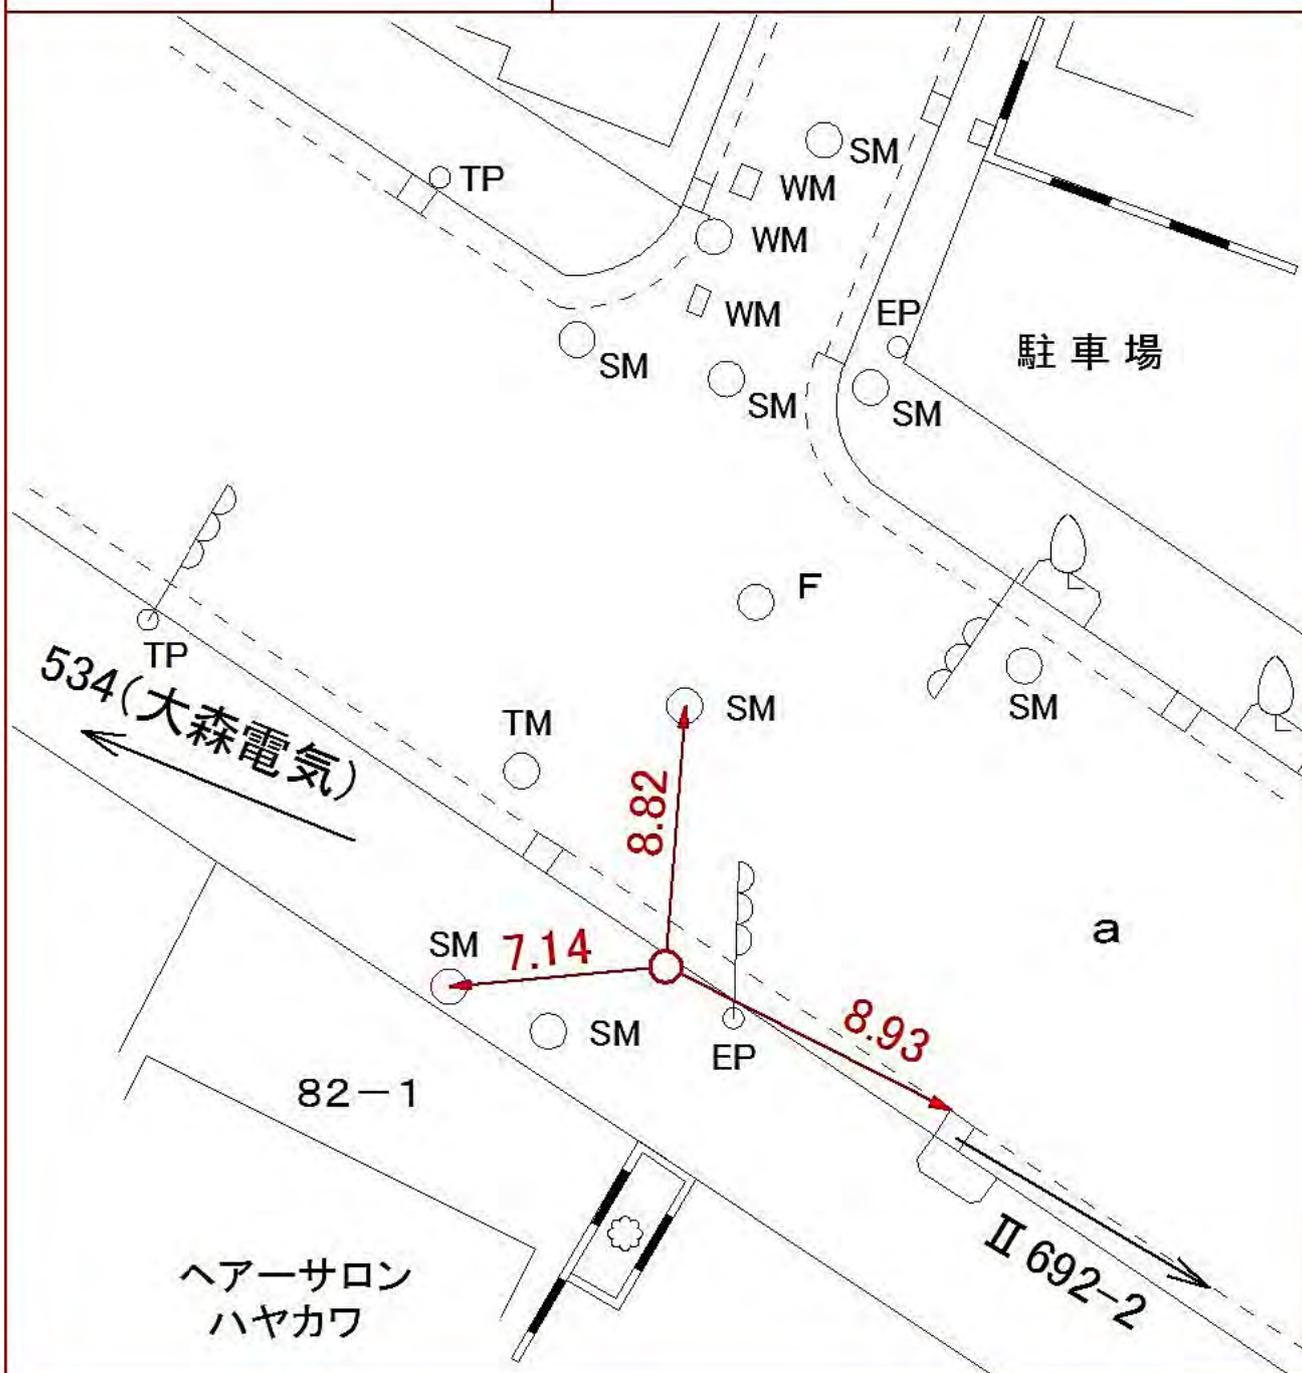

所在地

港北区高田西二丁目五二四番地先

標識ノ種類

金属標・鋸・木杭

キザミ


点番号

2

線番号

II 692

要 図

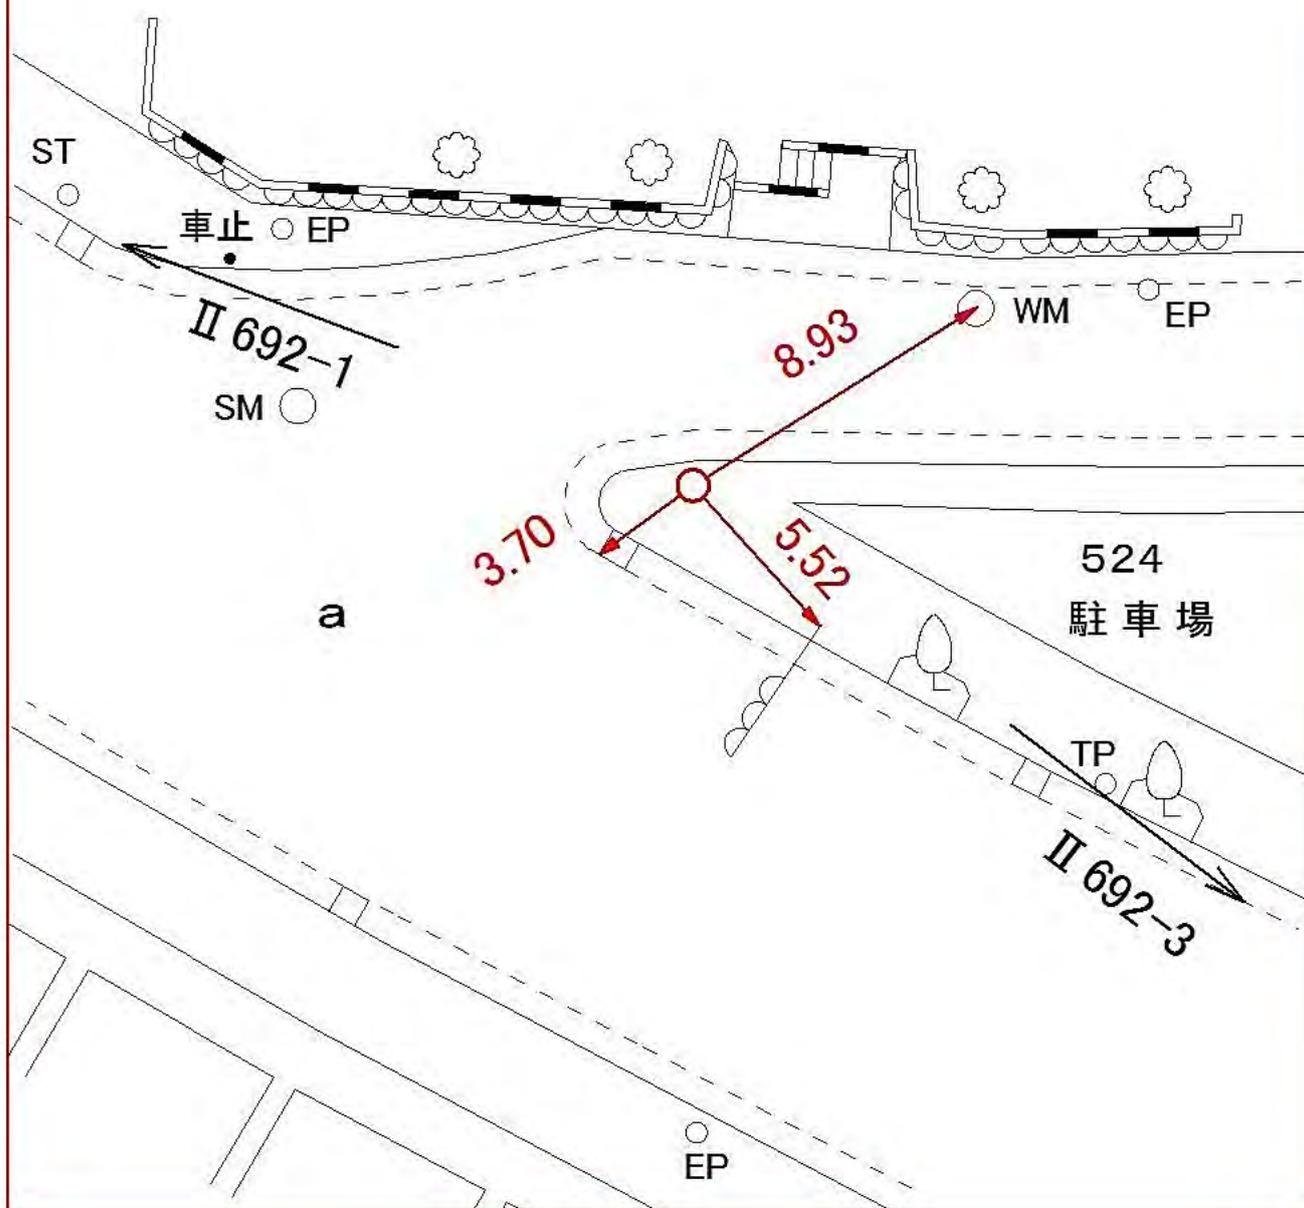

所在地

港北区高田西一丁目七九四番一先

標識ノ種類

金属標・鋏・木杭

キザミ


点番号

4

線番号

II 692

要 図

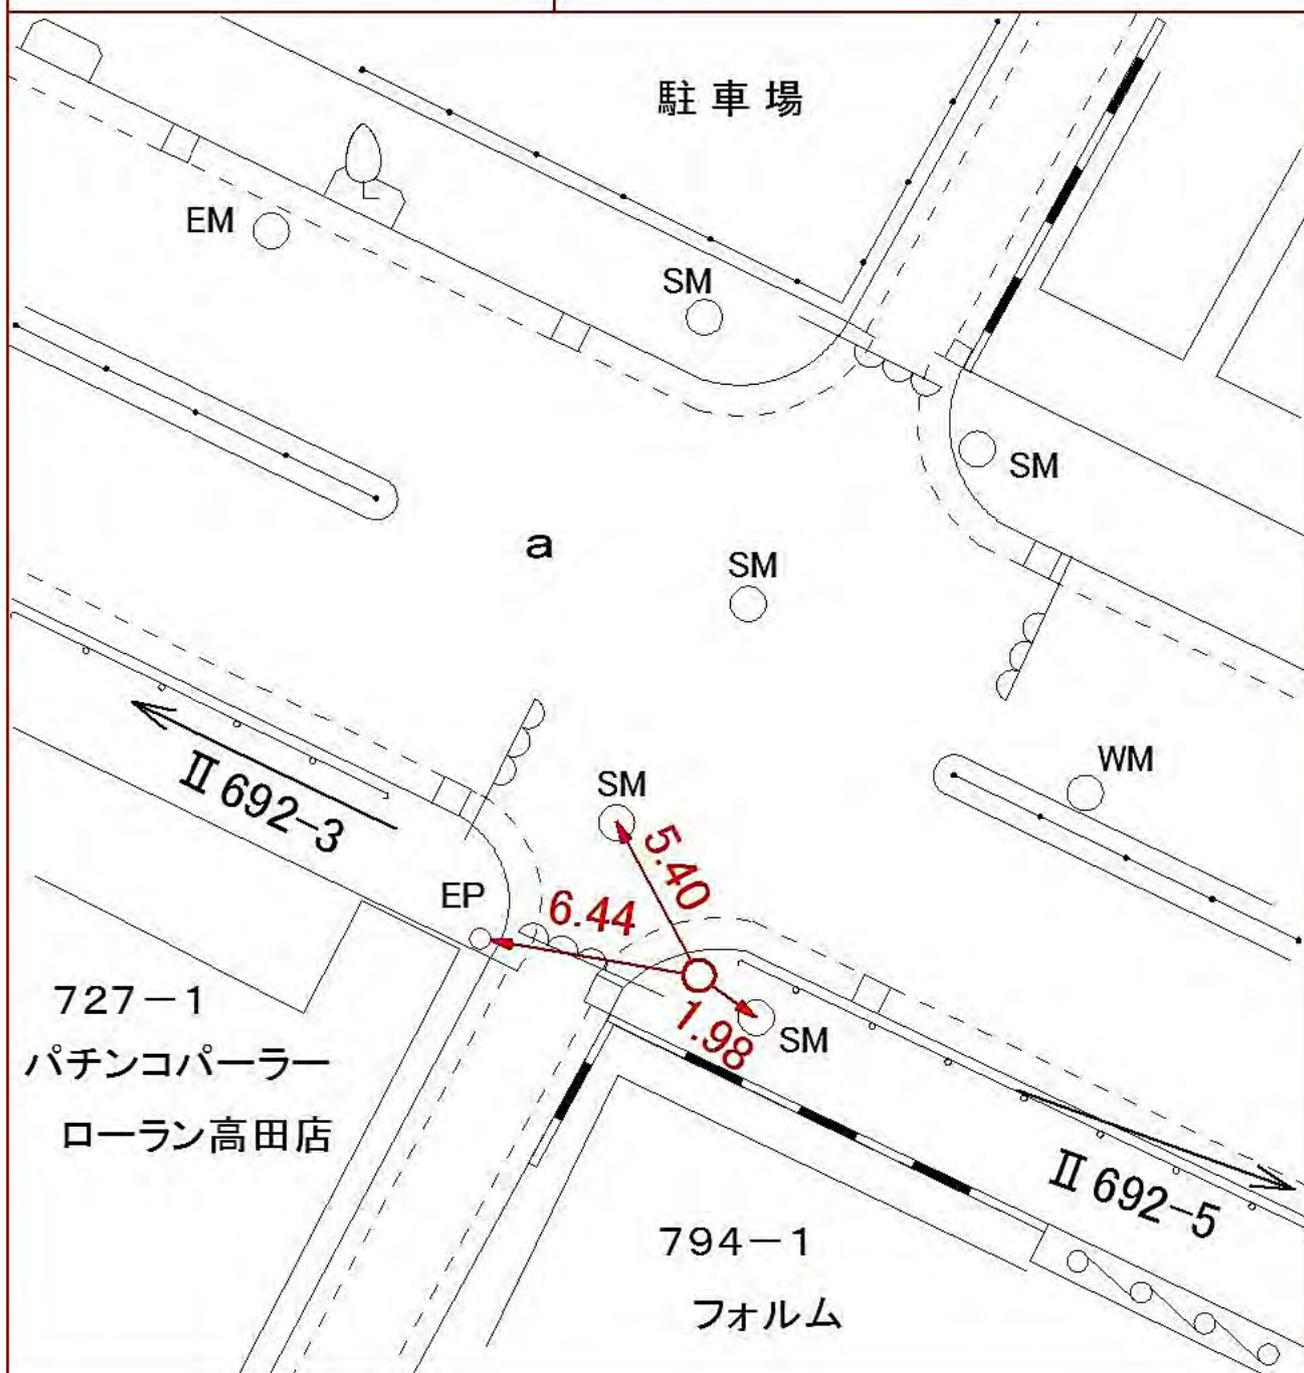

線
番
号

点
番
号

標 識 ノ 種 類

所 在 地

Ⅱ 692

5

金属標・鋸・木杭

港北区高田東三丁目一五二二番二地先

キザミ

要 図

綱島ダイヤモンドパレス

1522-2

SM

Ⅱ 692-4

SM

1.31

EP

4.02

5.16

SM

Ⅱ 692-7

Ⅱ 692-6

SM

SM

SM

EP

SM

高田皮膚科

SM

SM

a

所在地

港北区高田東四丁目一〇二〇番二地先

標識ノ種類

金属標・鋸・木杭

キザミ


点番号

7

線番号

II 692

要 図

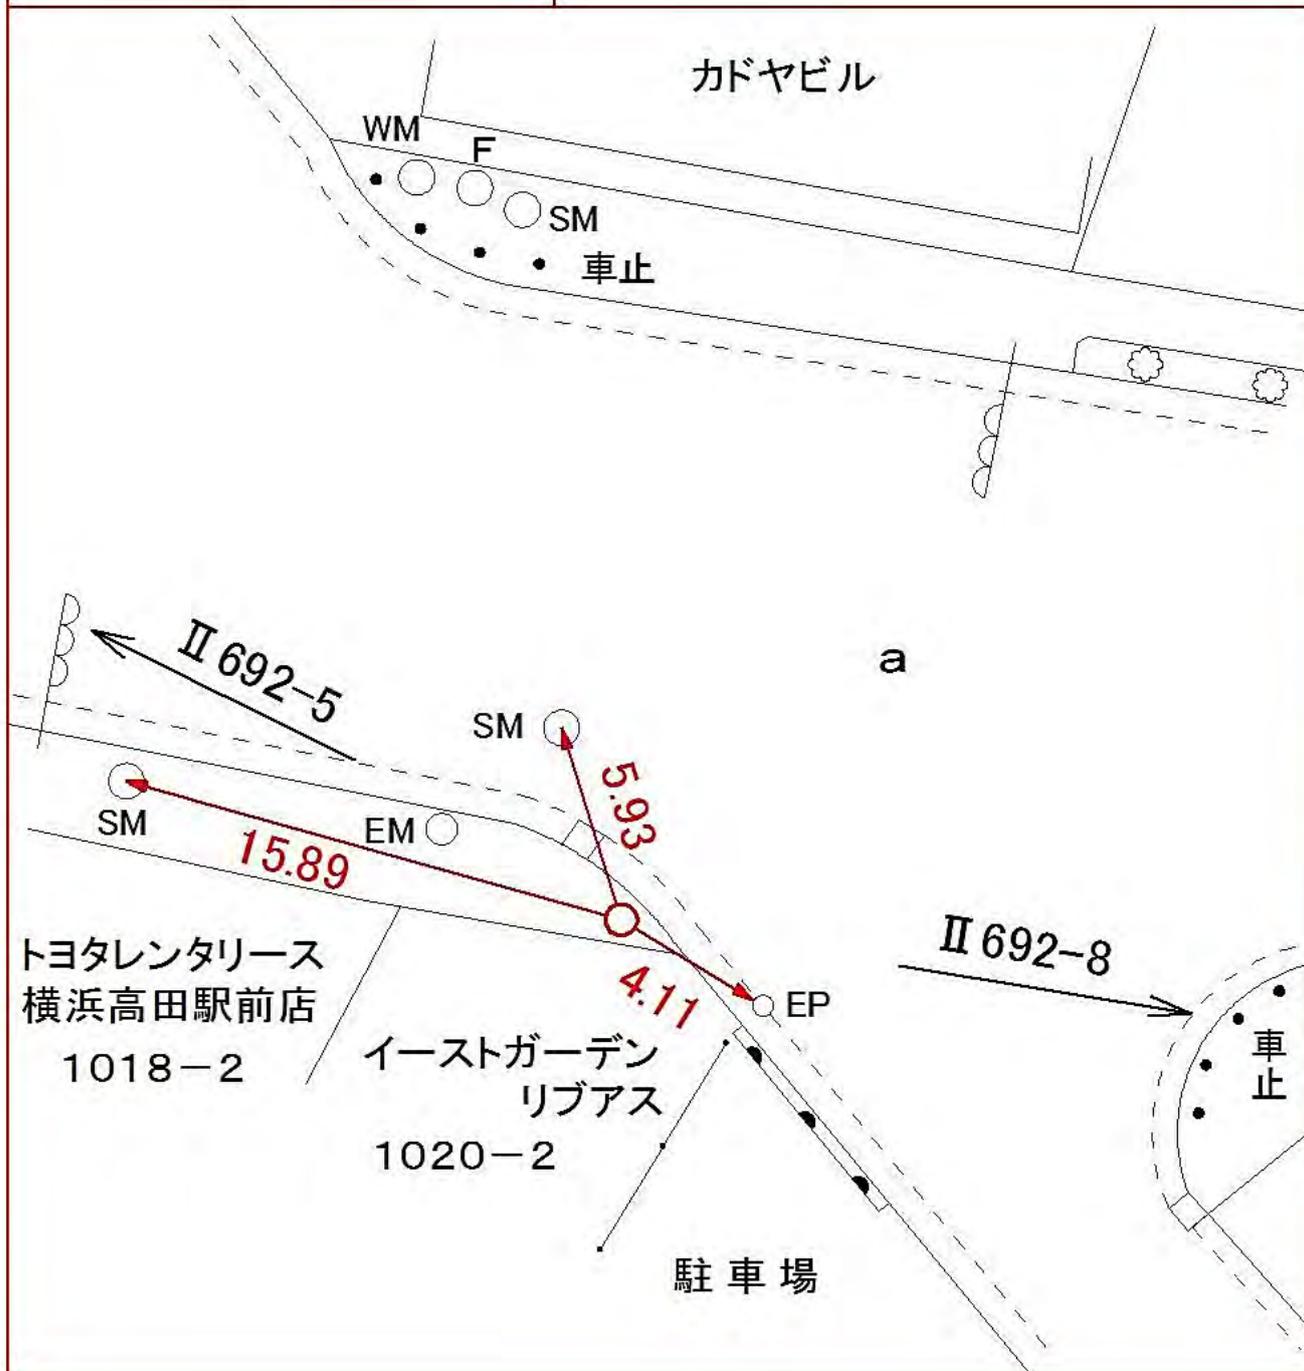

所在地

港北区高田東二丁目一四〇三番一地先

標識ノ種類

金属標・鋏・木杭

キザミ


点番号

9

線番号

II 692

要 図

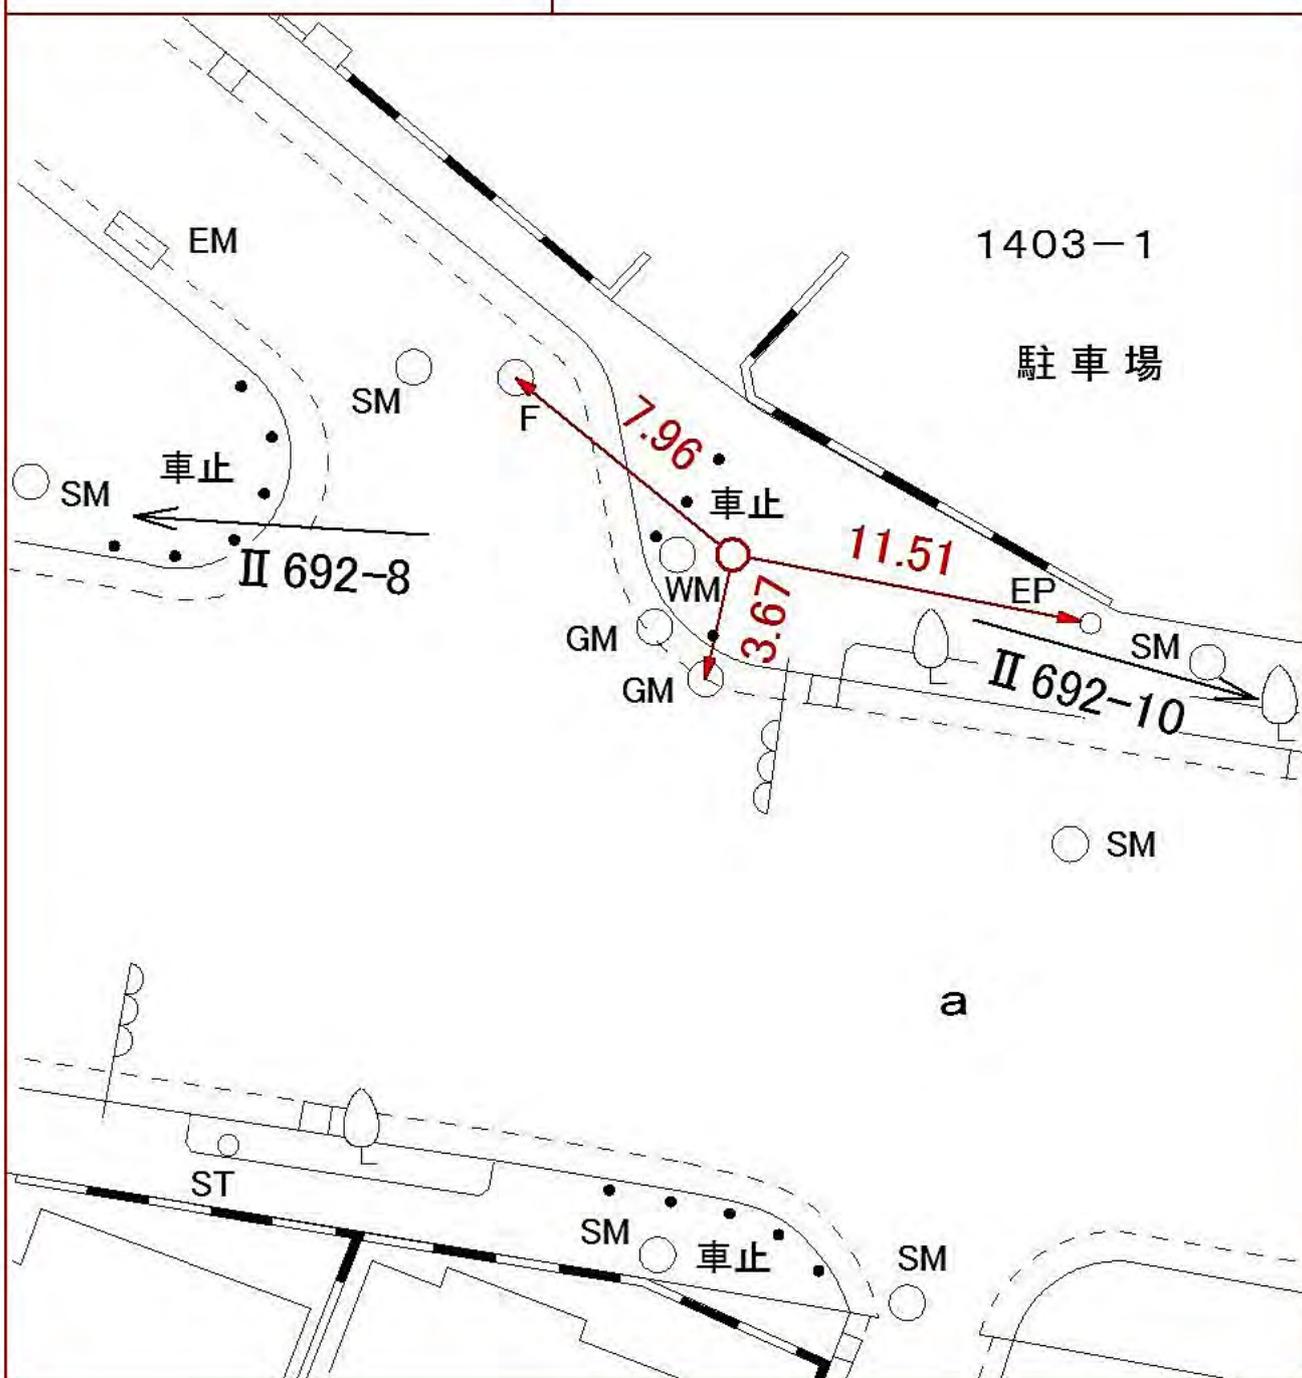

所在地

港北区日吉本町四丁目七七七番三地先

標識ノ種類

金属標・鋏・木杭

キザミ

点番号

10

線番号

II 692

要 図



線
番
号

点
番
号

標 識 ノ 種 類

所 在 地

II 692


11

金属標・鋏・木杭

キザミ

要 図

港北区綱島西五丁目五〇六番一、二地先

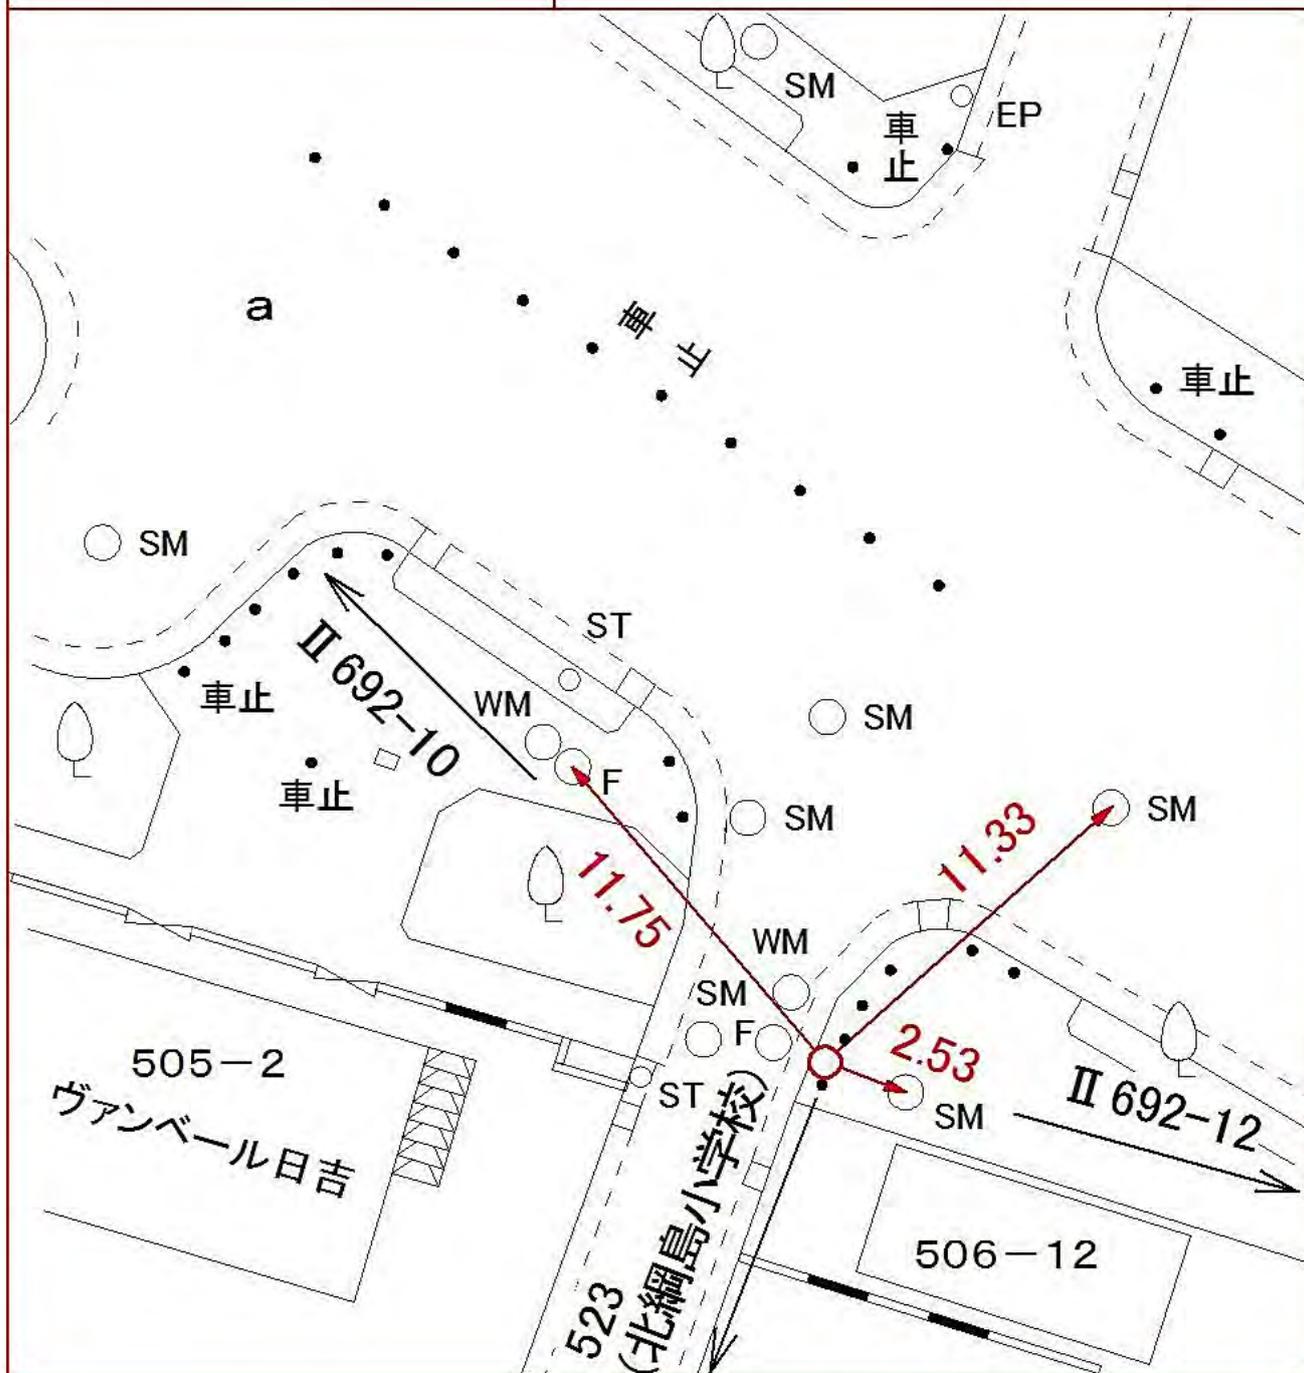

所在地

港北区日吉本町四丁目一〇五三番一地先

標識ノ種類

金属標・鋏・木杭

キザミ


点番号

12

線番号

II 692

要 図

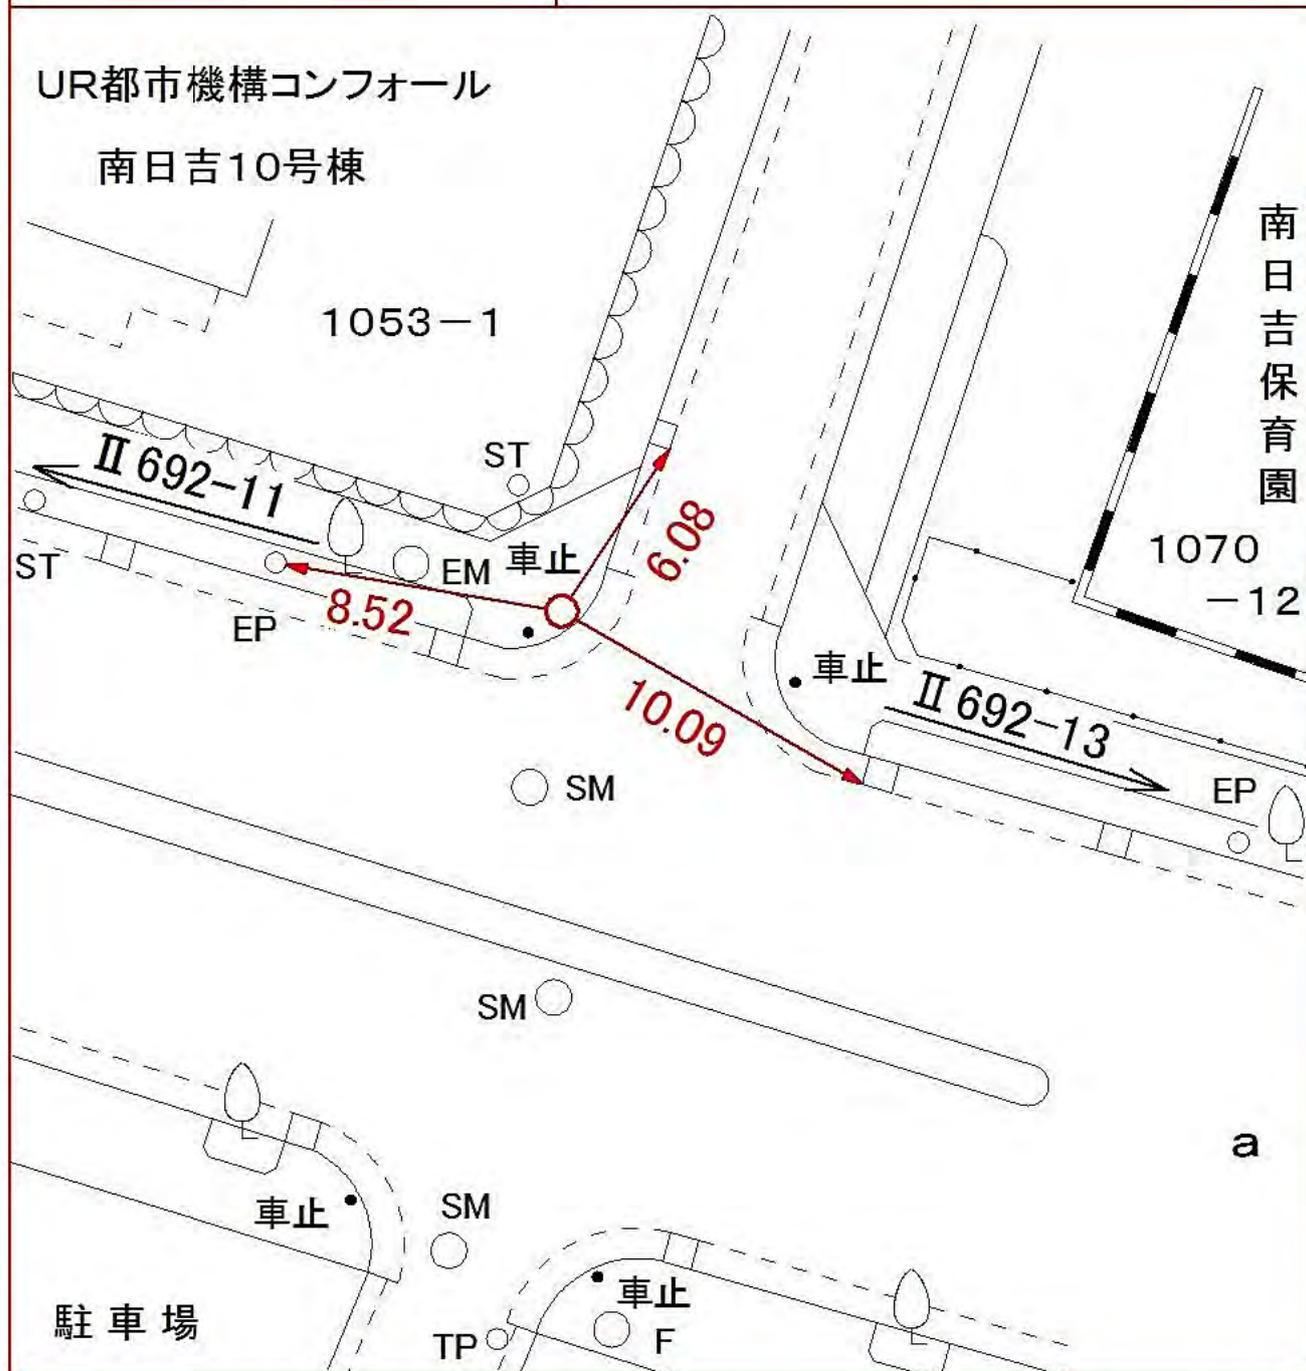

所在地

港北区日吉本町四丁目二〇二番地先

標識ノ種類

金属標・鋏・木杭

キザミ

点番号

14

線番号

II 692

要 図



線
番
号

点
番
号

標 識 ノ 種 類

所 在 地

Ⅱ 692


15

金属標・鋸・木杭

キザミ

要 図

港北区箕輪町二丁目六七八番一地先

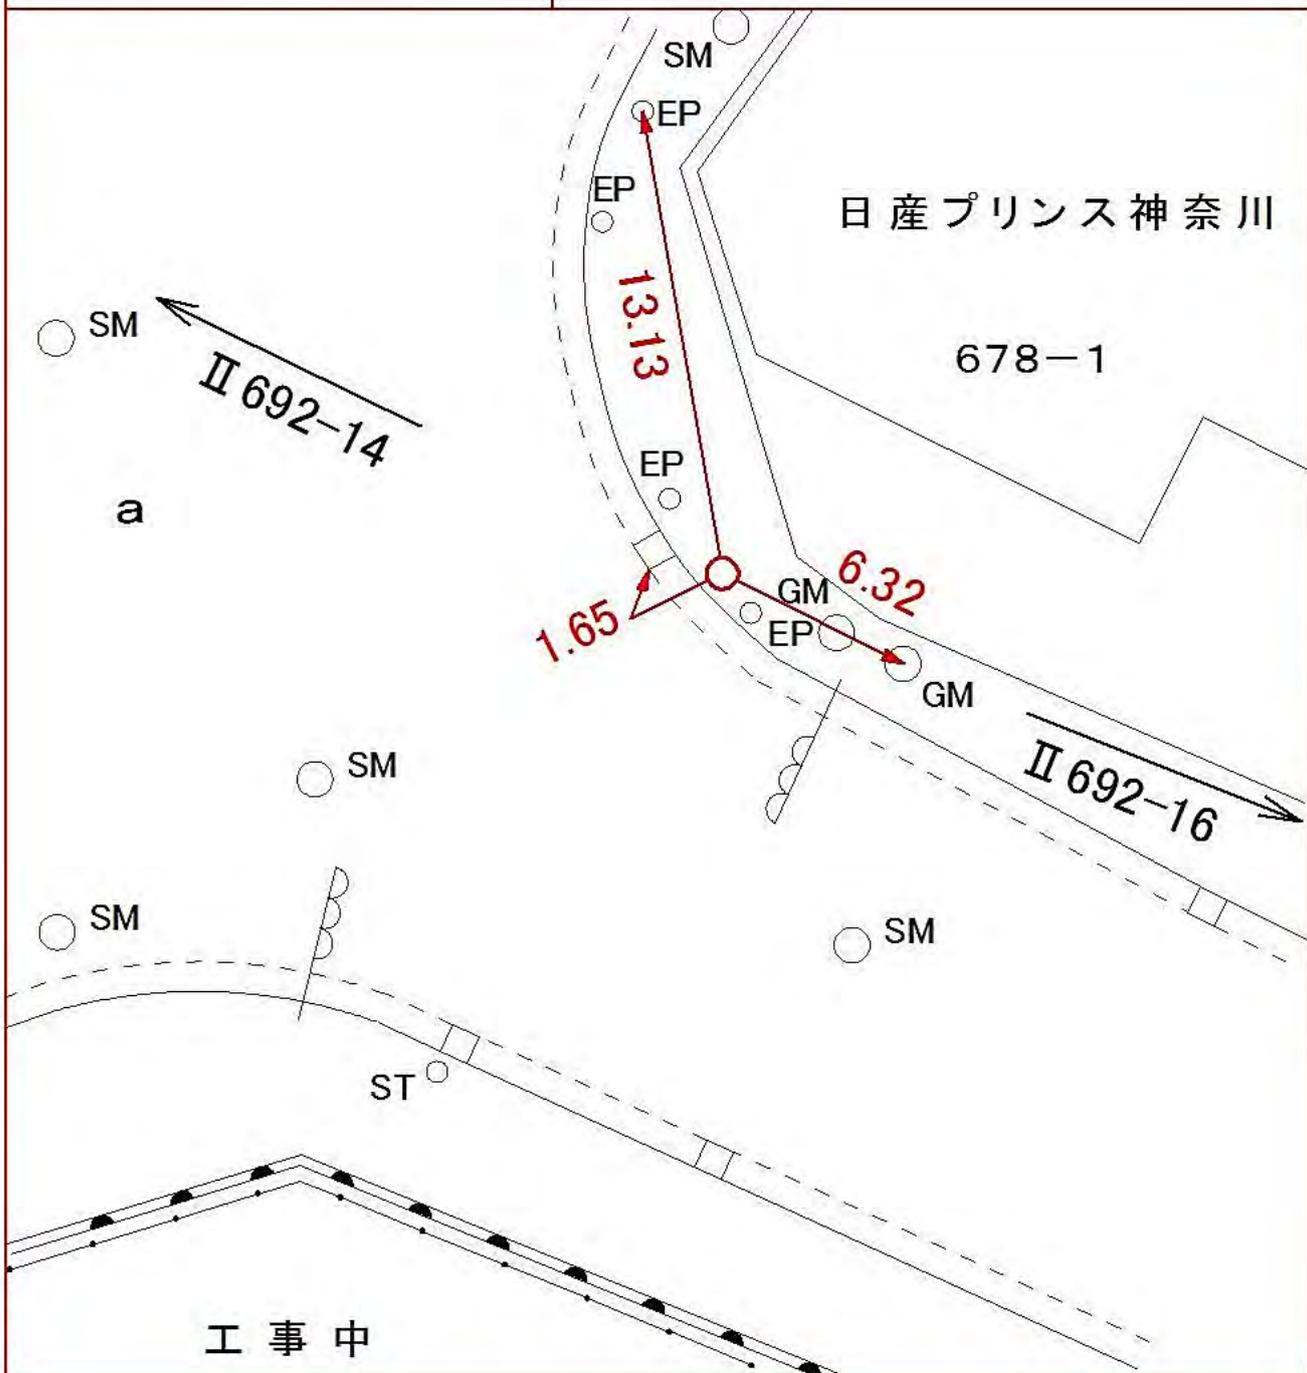

所在地

港北区箕輪町二丁目八二七番二地先

標識ノ種類

金属標・鋏・木杭

キザミ


点番号

16

線番号

II 692

要 図

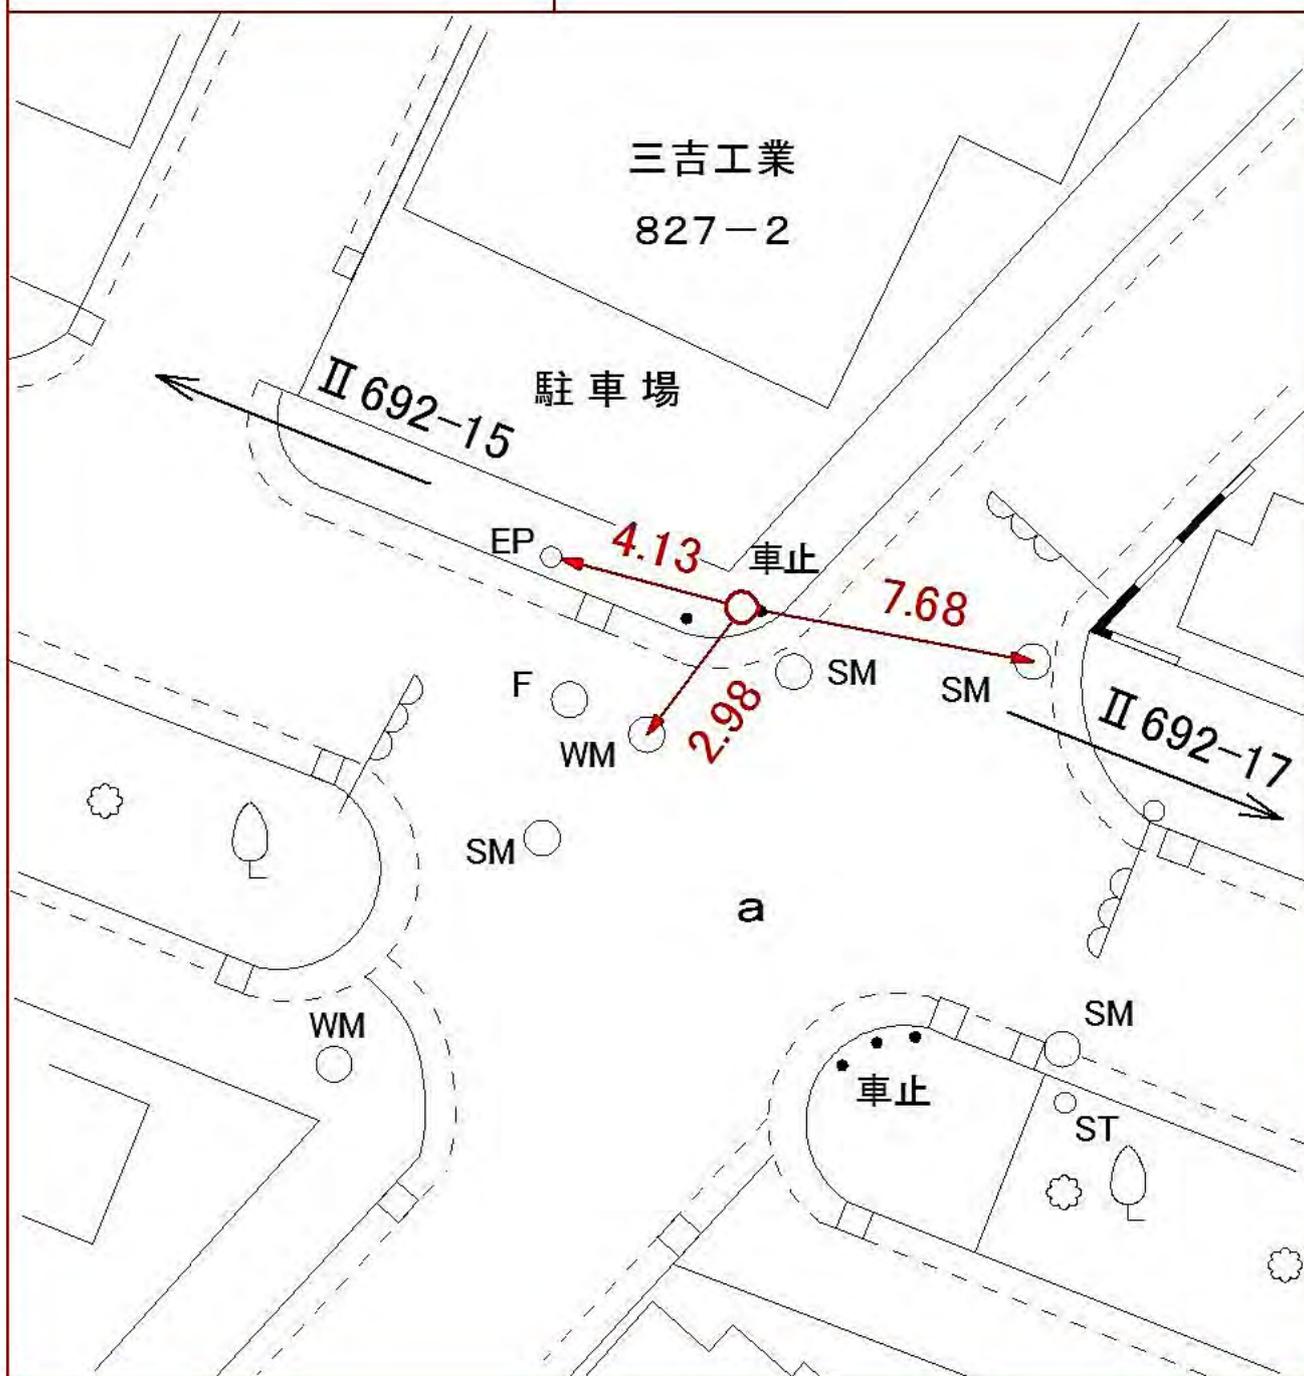

所在地

港北区日吉七丁目二三七二番地先

標識ノ種類

金属標・鋏・木杭

キザミ


点番号

18

線番号

II 692

要 図

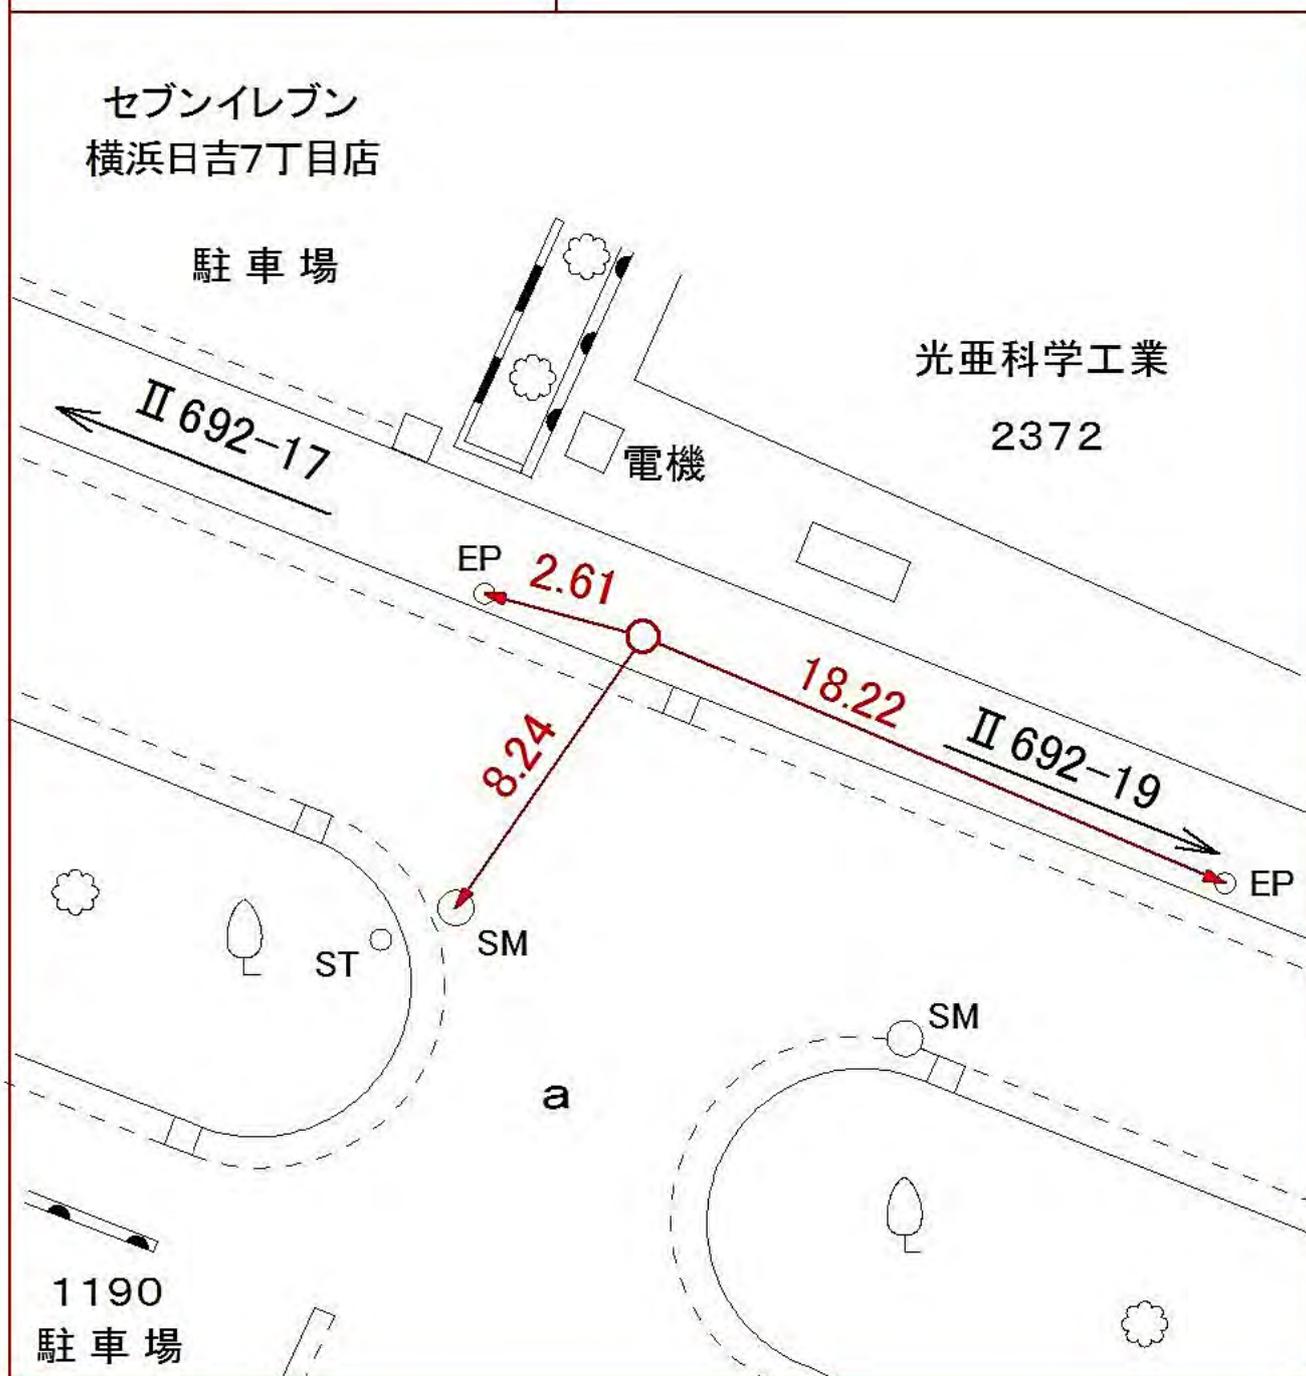

所在地

港北区日吉六丁目二二六九番三地先

標識ノ種類

金属標・鋸・木杭

キザミ


点番号

19

線番号

II 692

要 図

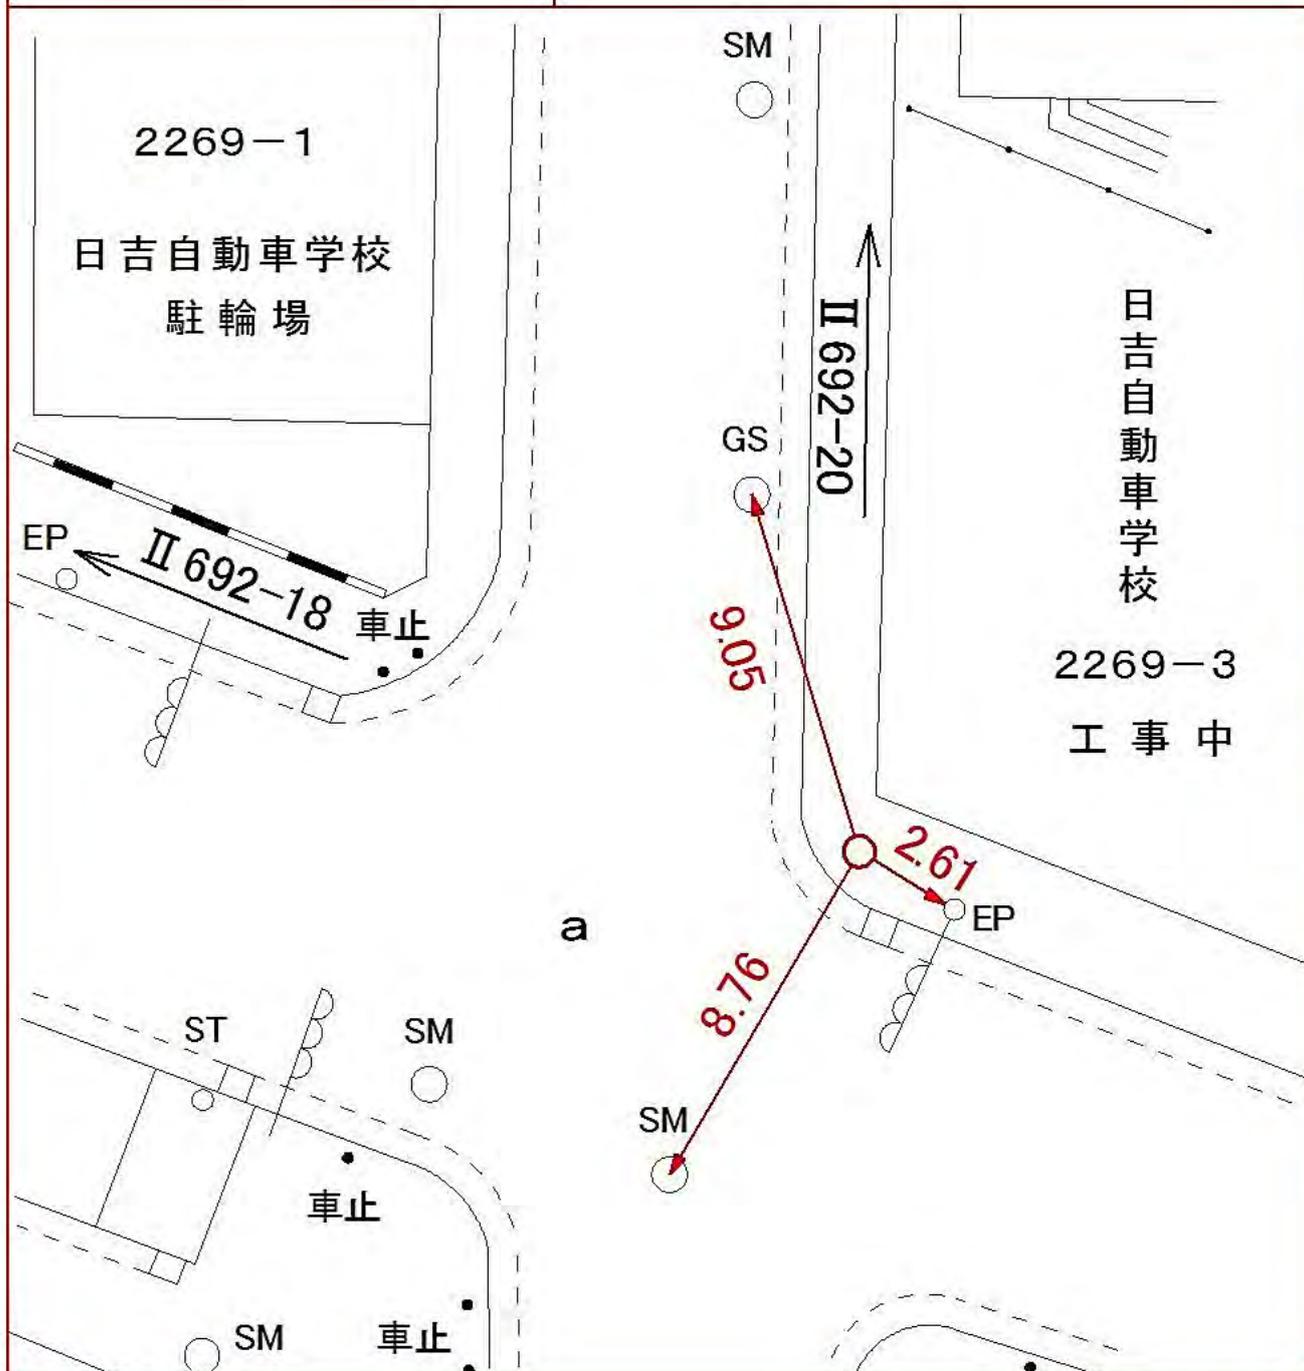

所在地

港北区日吉六丁目二三〇四番地先

標識ノ種類

金属標・鋏・木杭

キザミ


点番号

20

線番号

II 692

要 図

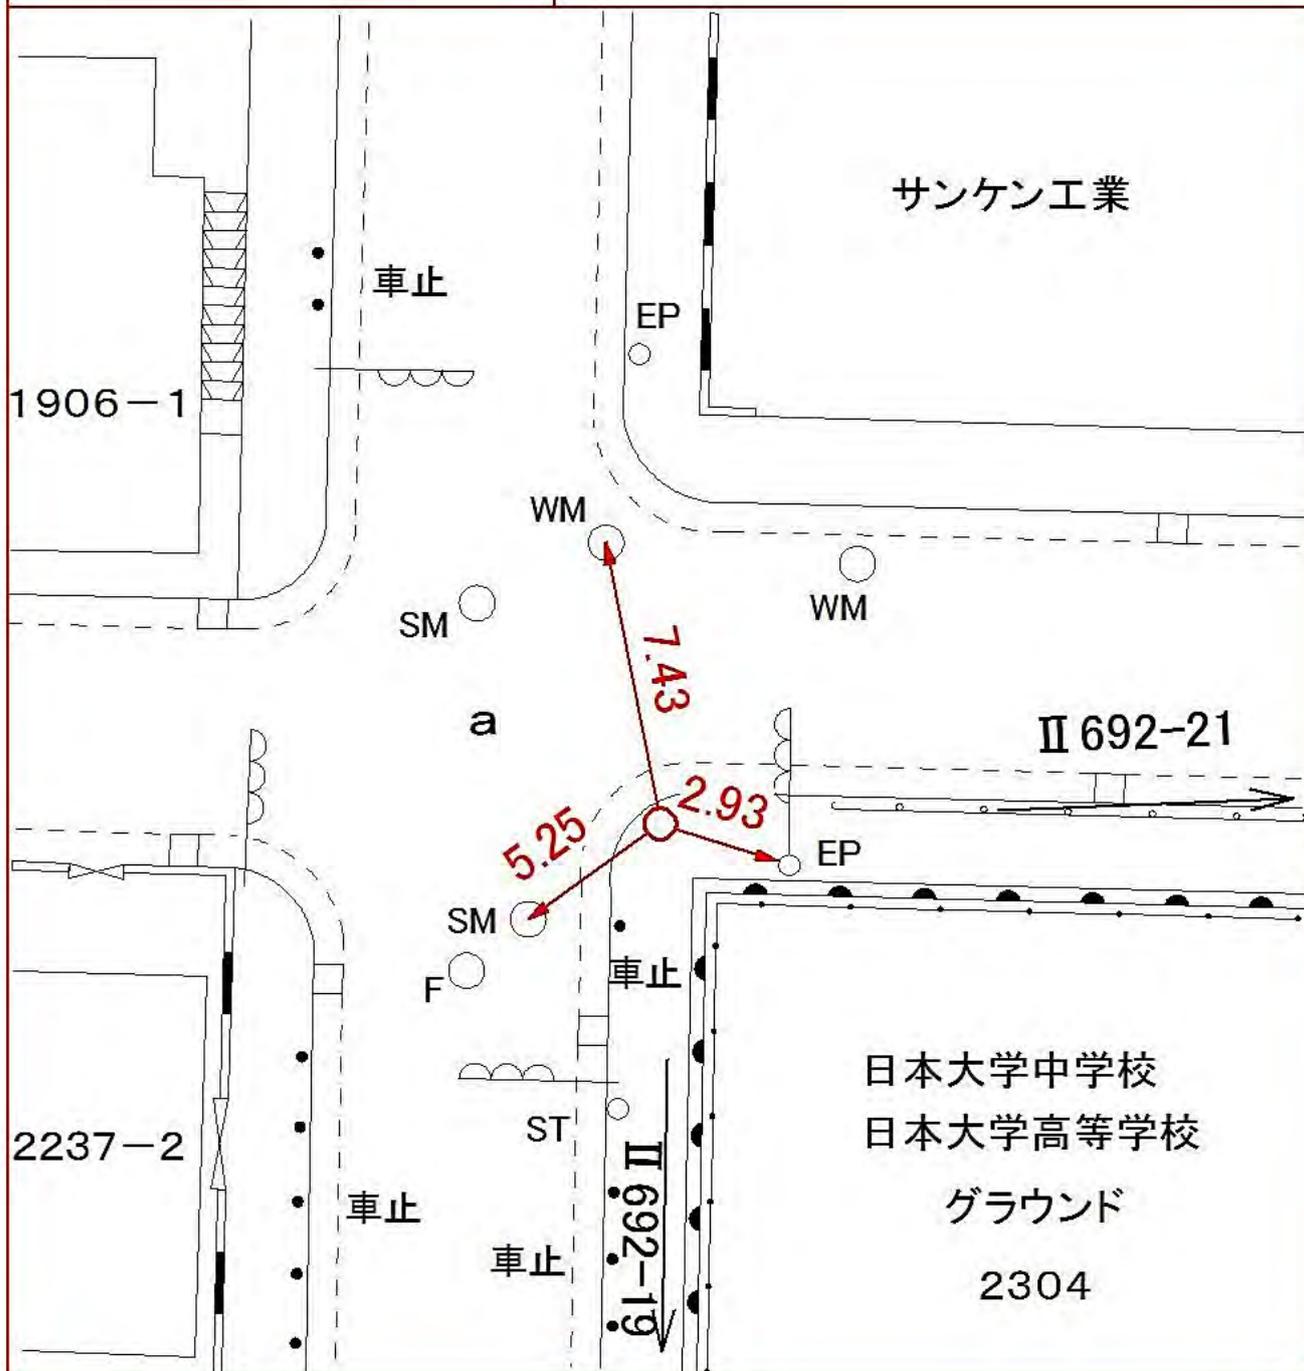

線
番
号

点
番
号

標 識 ノ 種 類

所 在 地

Ⅱ 692


21

金属標・鋸・木杭

キザミ

要 図


港北区日吉六丁目二二八七番地先

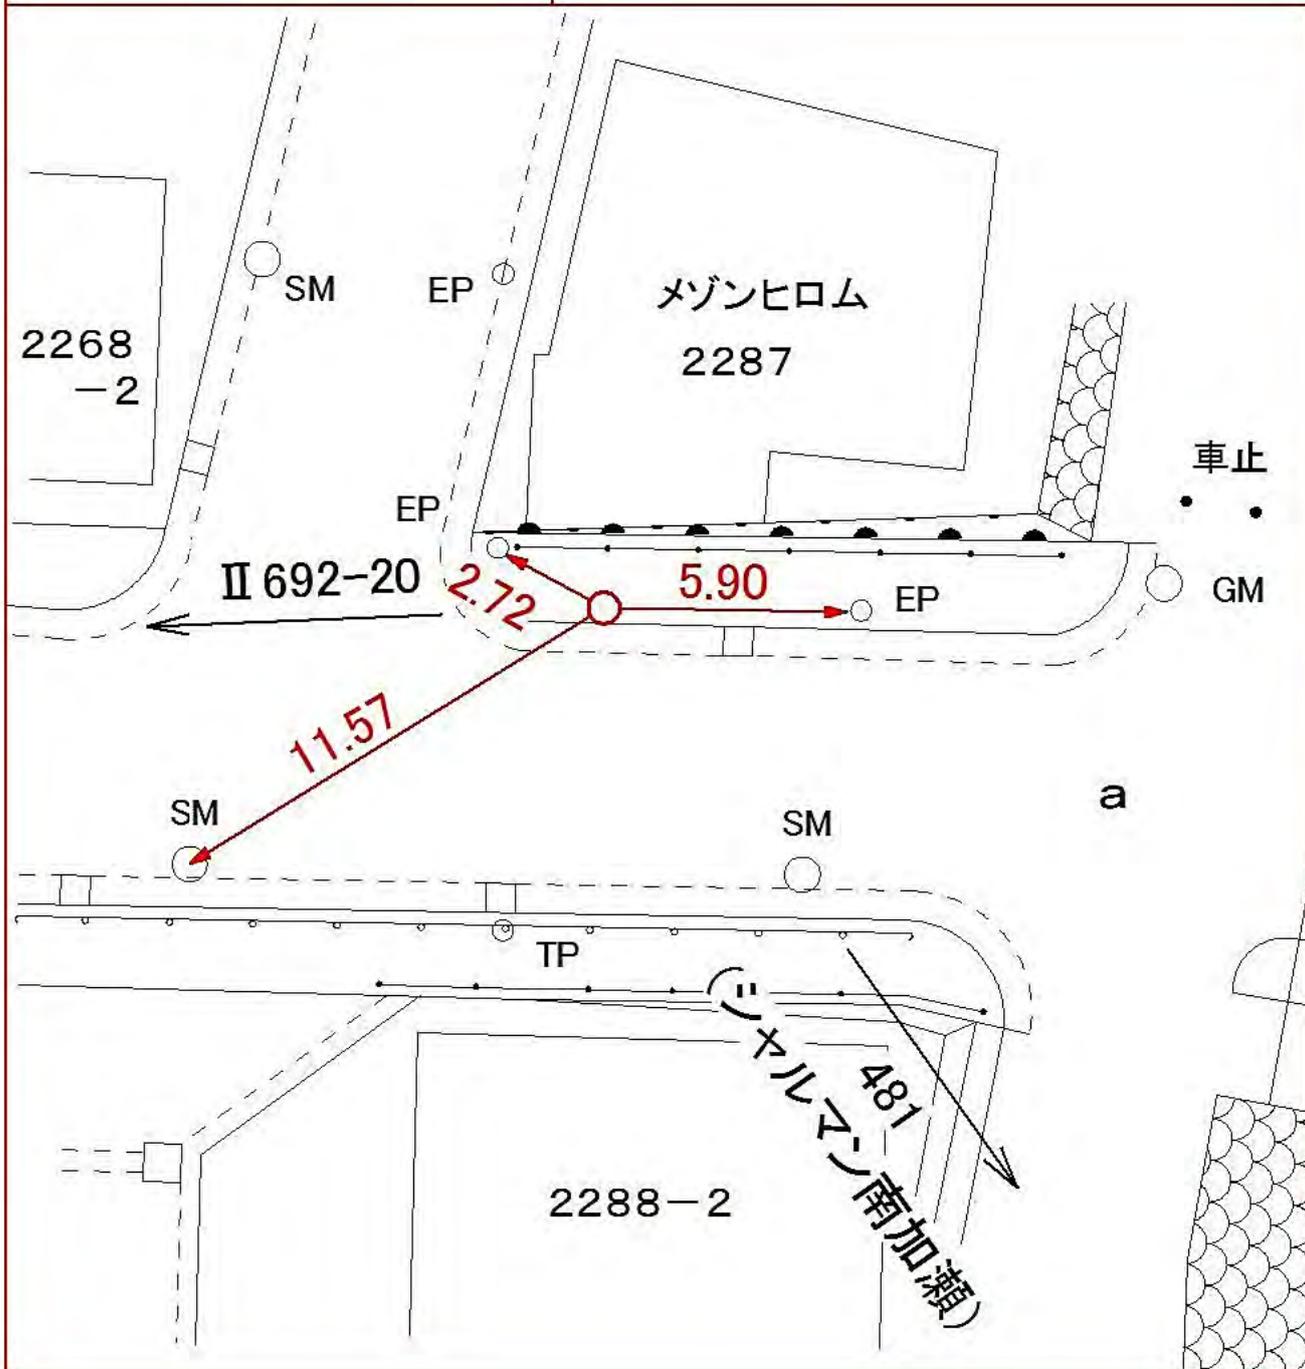


線番号	点番号	標識ノ種類	所在地
II 693	1	金属標 ● 鋸 ● 木杭 キザミ	旭区上川井町二四四八―一三番地先
要 図			

線番号	点番号	標識ノ種類	所在地
II 693	2	金属標 ● 鋸 ● 木杭 キザミ	旭区上川井町二五五番地先
要 図			

線番号	点番号	標識ノ種類	所在地
II 693	3	金属標 ● 鋸 ● 木杭 キザミ	旭区上川井町五三〇九―二番地先
要 図			

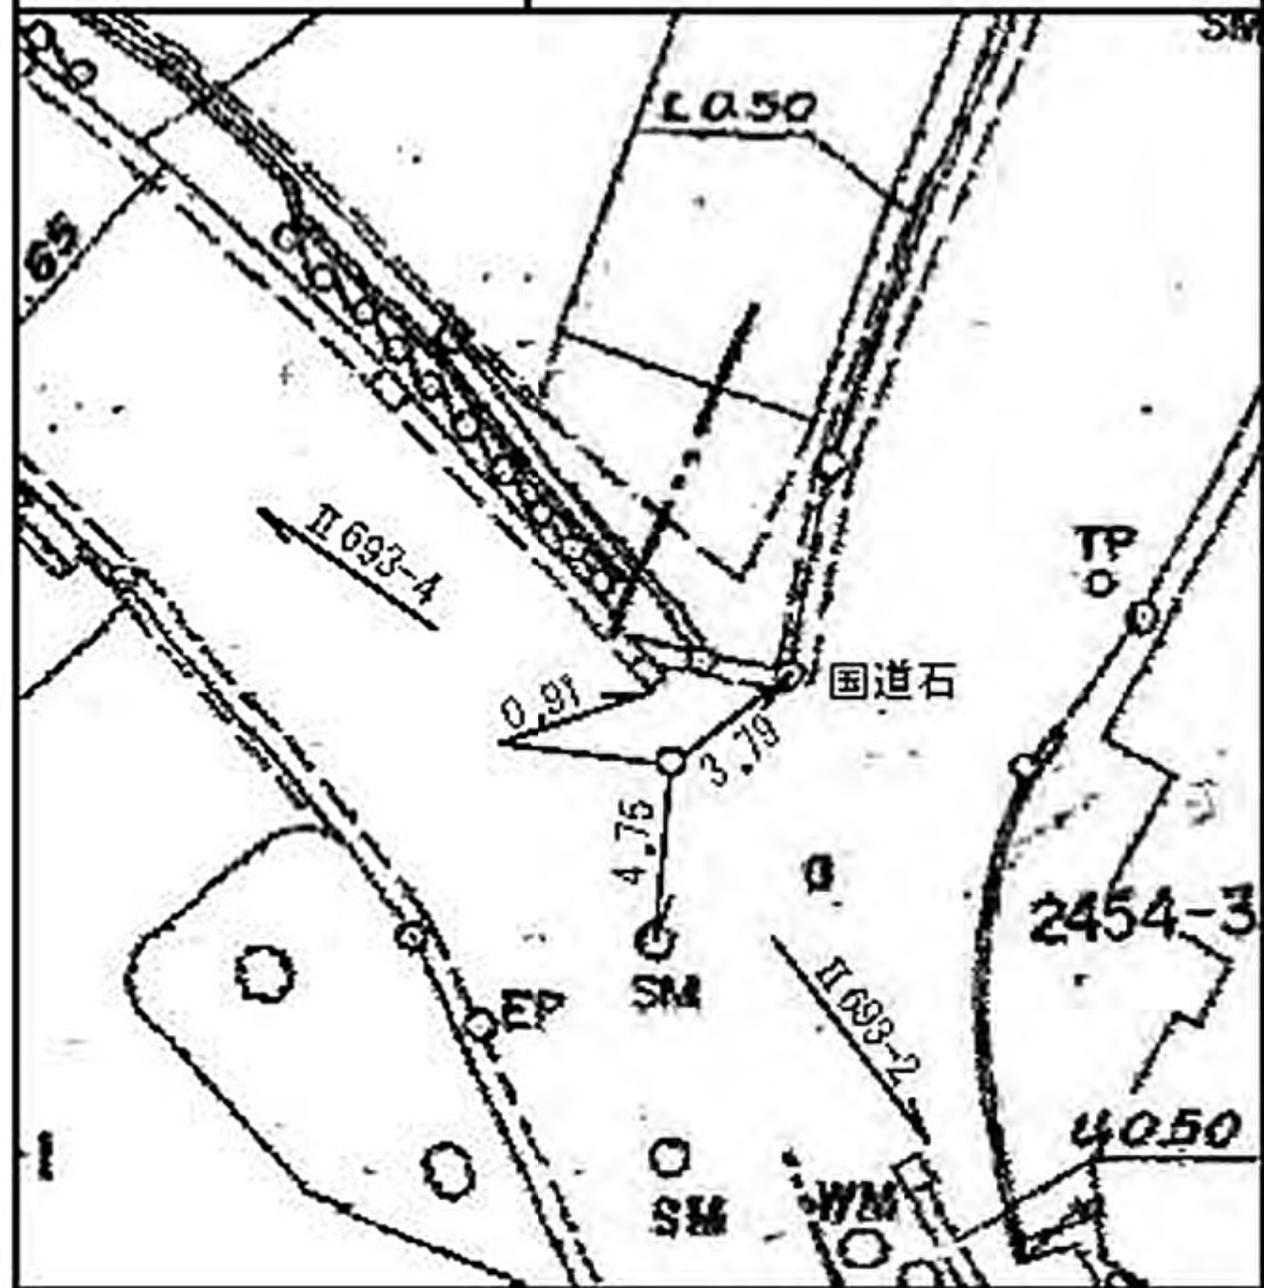


線番号	点番号	標識ノ種類	所在地
II 693	4	金属標 ● 鋸 ● 木杭 キザミ	旭区上川井町五三〇九―二番地先
要 図			

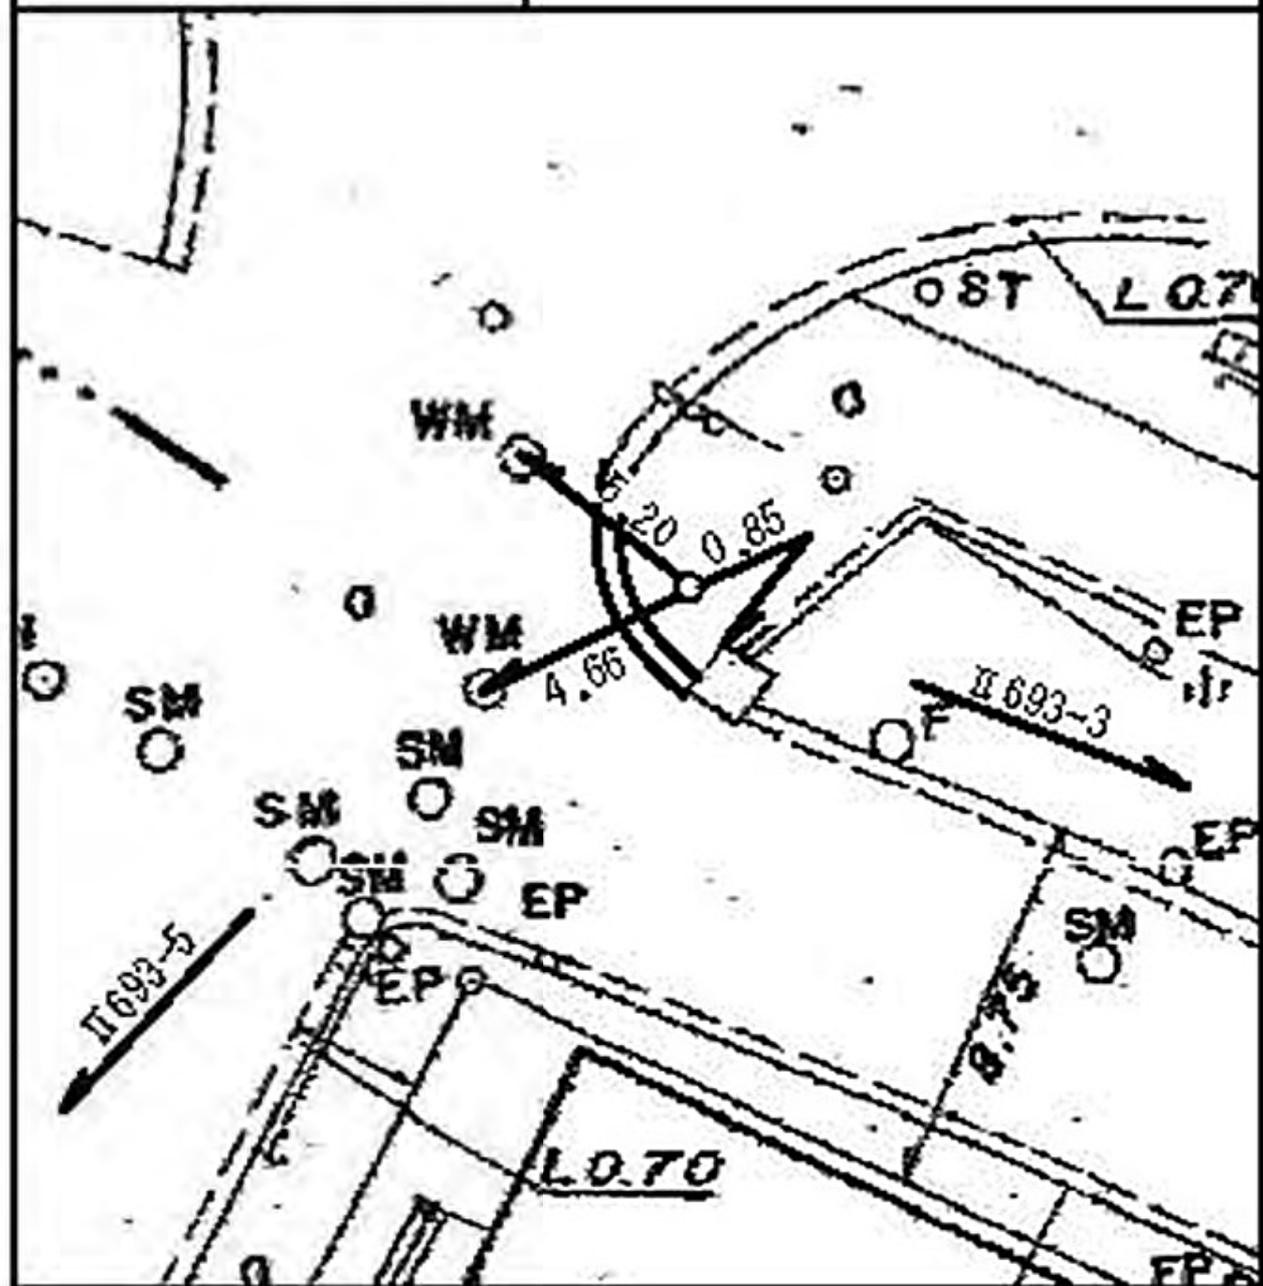

線番号	点番号	標識ノ種類	所在地
II 693	5	金属標 ● 鋸 ● 木杭 キザミ	瀬谷区卸本町九二七三―九番地先
要 図			

線番号	点番号	標識ノ種類	所在地
II 693	7	金属標 ● 鋸 ● 木杭 キザミ	瀬谷区卸本町九一五九一四番地先
要 図			

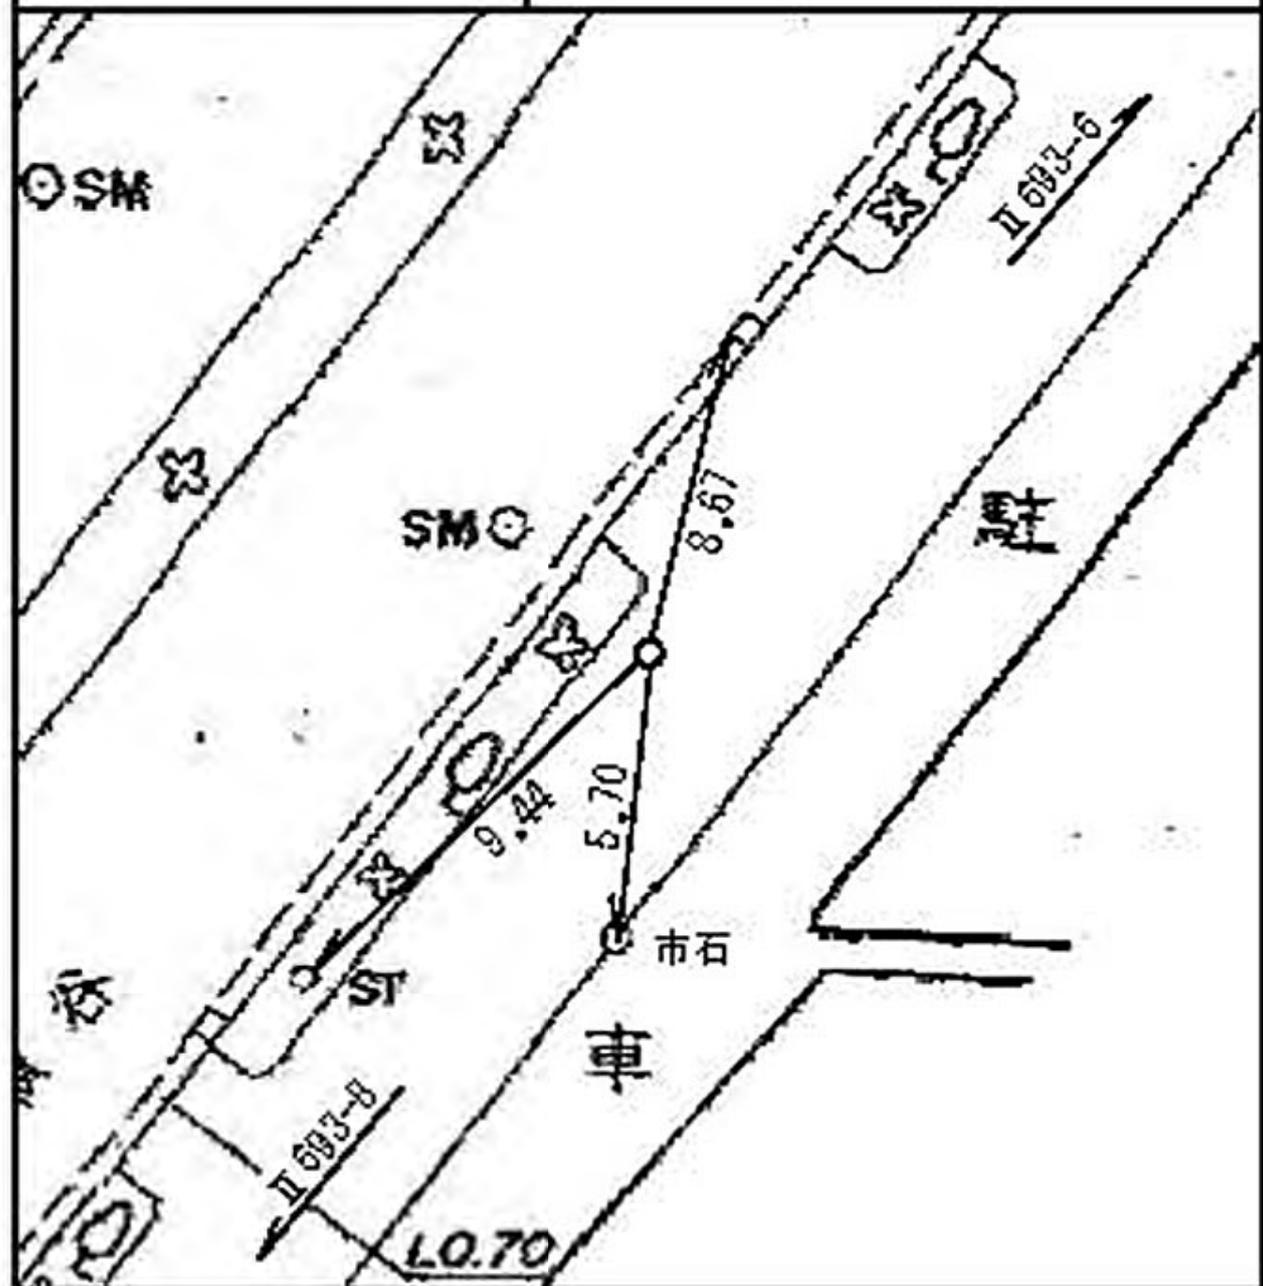

線番号	点番号	標識ノ種類	所在地
II 693	8	金属標 ● 鋸 ● 木杭 キザミ	瀬谷区北町二一―二一番地先
要 図			

標識ノ種類

所在地

Ⅱ 693


9

金属標 ● 鋌 ● 木杭

瀬谷区北町二一四番地先


要 図

キザミ

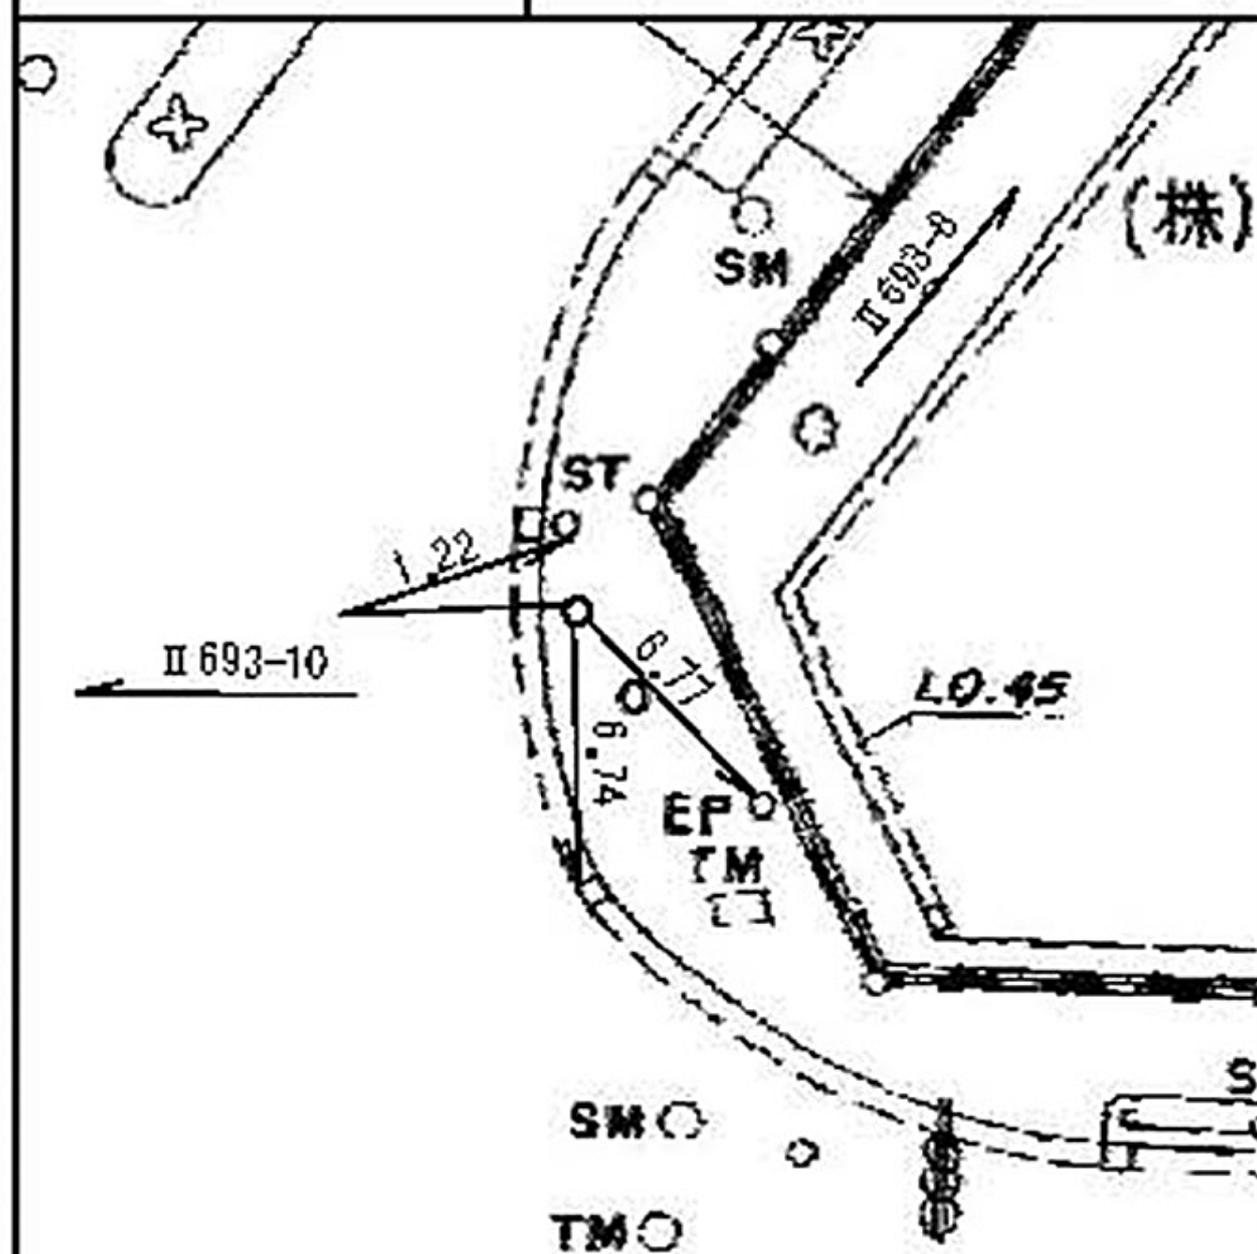

線 番 号	点 番 号	標 識 ノ 種 類	所 在 地
-------------	-------------	-----------	-------

Ⅱ 693	10	金属標 ● 鋌 ● 木杭 キザミ	瀬谷区北町四〇一三番地先
要 図			

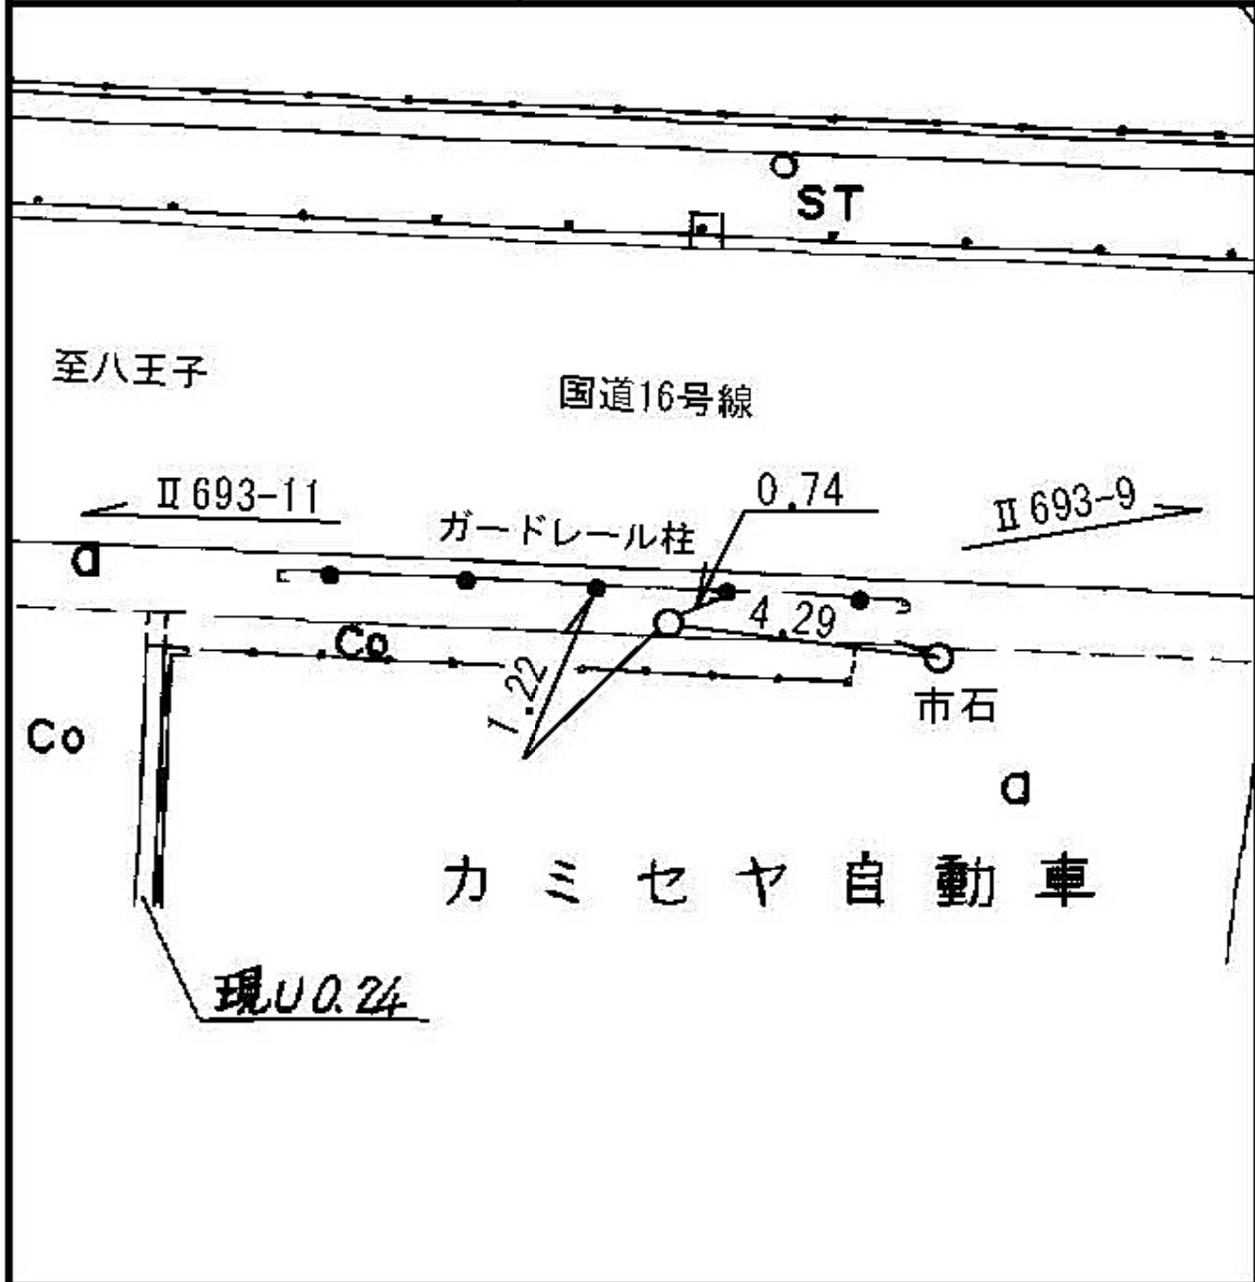


線番号	点番号	標識ノ種類	所在地
-----	-----	-------	-----

II 693	13	<div style="border: 1px solid black; border-radius: 50%; padding: 5px; display: inline-block;">金属標</div> ● 鋌 ● 木杭
--------	----	---

要 図	キザミ
-----	-----

瀬谷区北町三四一九番地先

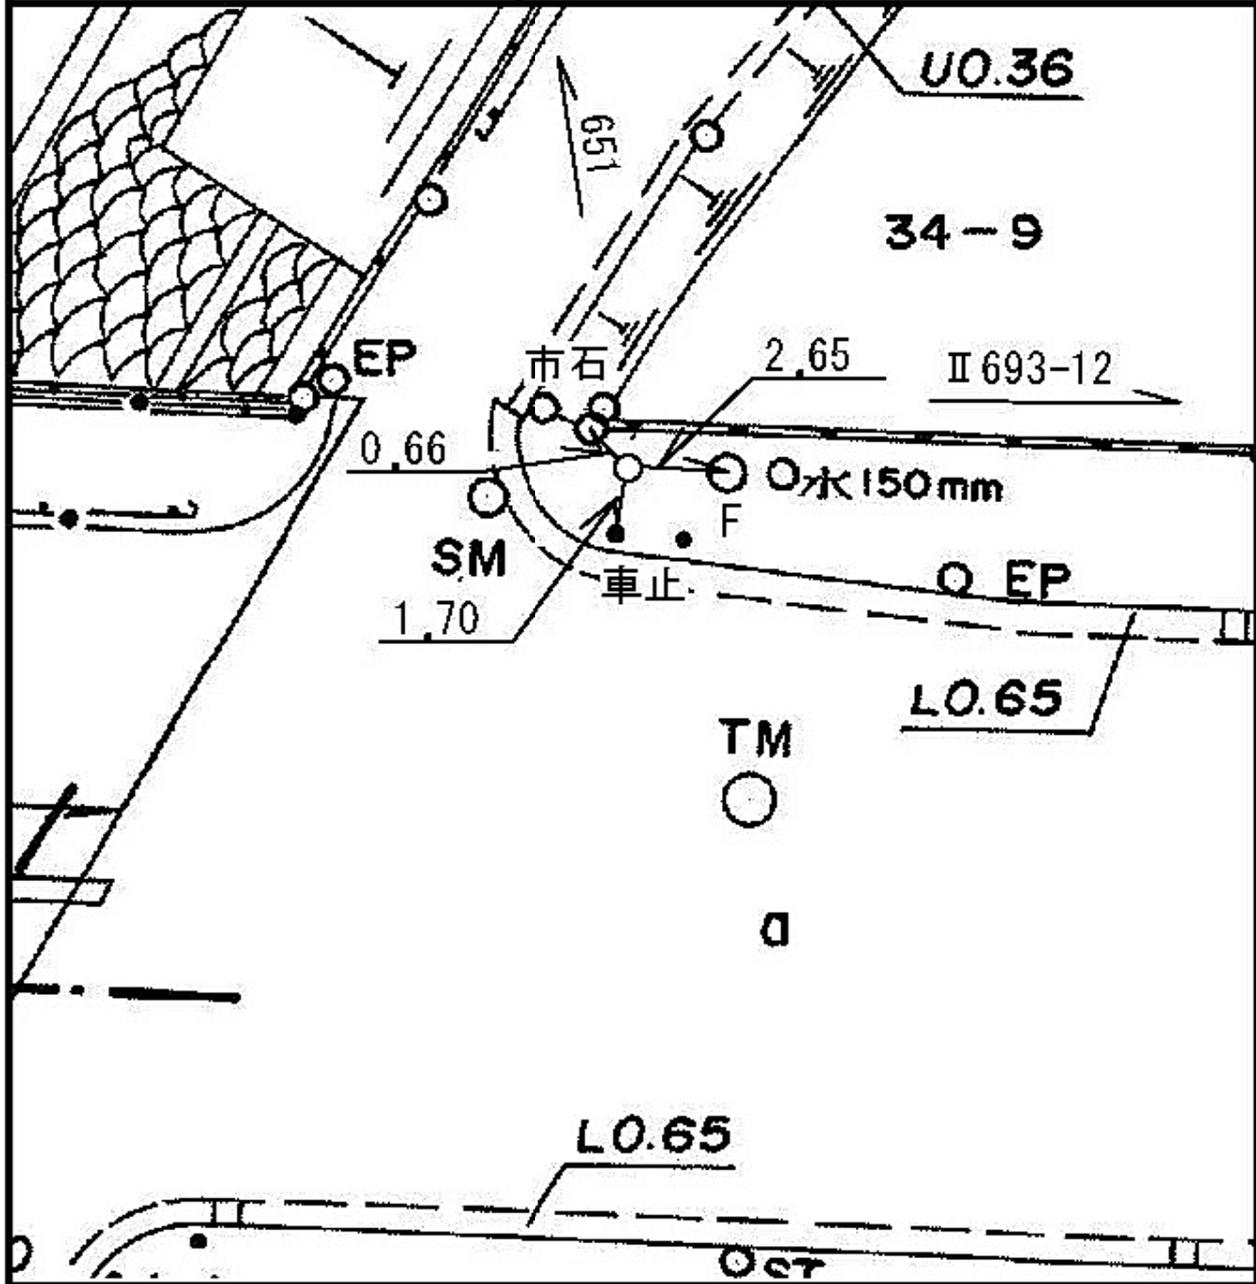

所在地

瀬谷区瀬谷町七七四七番地先

標識ノ種類

金属標 ● 鋌 ● 木杭

キザミ

点番号


14

線番号

II 693

要 図

環状4号線

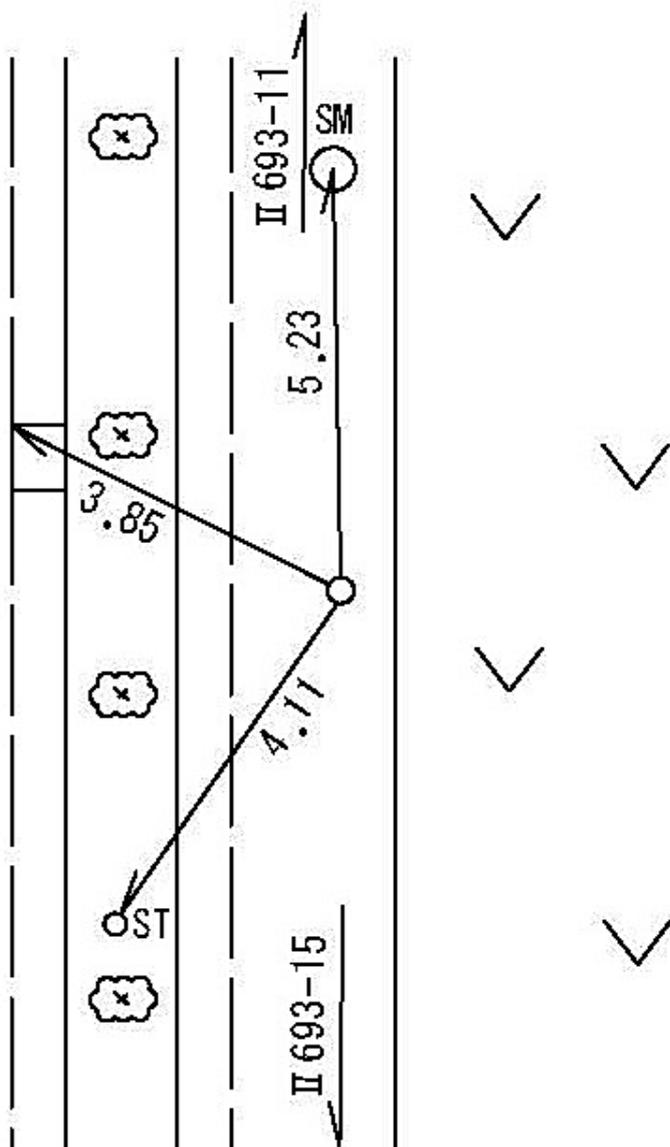

II 693-11

SM

5.23

3.85

4.11

OST

II 693-15

線番号	点番号	標識ノ種類	所在地
II 693	15	金属標 ● 鋸 ● 木杭 キザミ	瀬谷区瀬谷町七四四九―二番地先
要 図			
<p>環状4号線</p> <p>II 693-14</p> <p>14.00</p> <p>3.11</p> <p>ST</p> <p>3.57</p> <p>II 694-16</p>			

線番号	点番号	標識ノ種類	所在地
II 693	16	金属標 ● 鋸 ● 木杭 キザミ	瀬谷区瀬谷町七四六四番地先
要 図			
<p>環状4号線</p> <p>ST</p> <p>3.16</p> <p>3.97</p> <p>69.9</p> <p>II 693-15 SM</p> <p>II 693-17</p>			

線番号	点番号	標識ノ種類	所在地
II 693	18	金属標 ● 鋸 ● 木杭 キザミ	瀬谷区瀬谷町七二七八番地先
要 図			


線番号	点番号	標識ノ種類	所在地
Ⅱ 693	19	金属標 ● 鋸 ● 木杭 キザミ	瀬谷区瀬谷町七七八番地先
要 図			

所在地

瀬谷区瀬谷町六一一七番地先

標識ノ種類

金属標 ● 鋌 ● 木杭

キザミ

点番号

20


線番号

II 693

要

図


環状4号線

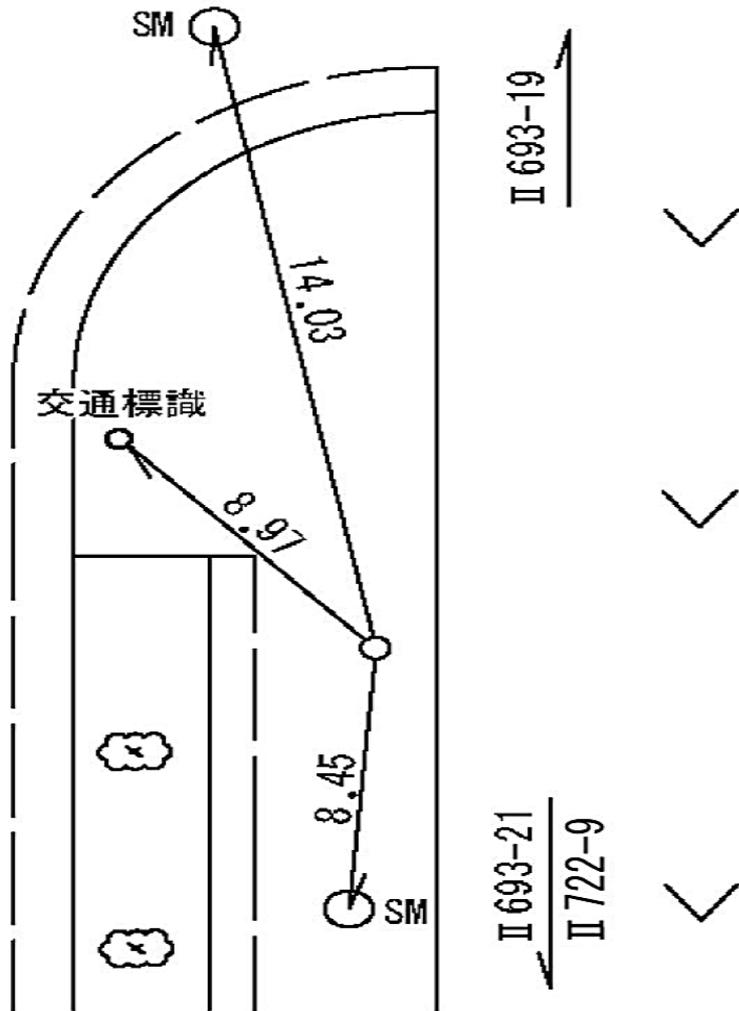

線番号	点番号	標識ノ種類	所在地
-----	-----	-------	-----

II 693	22	金属標 ● 鋸 ● 木杭 キザミ
--------	----	---------------------

要 図	
-----	--

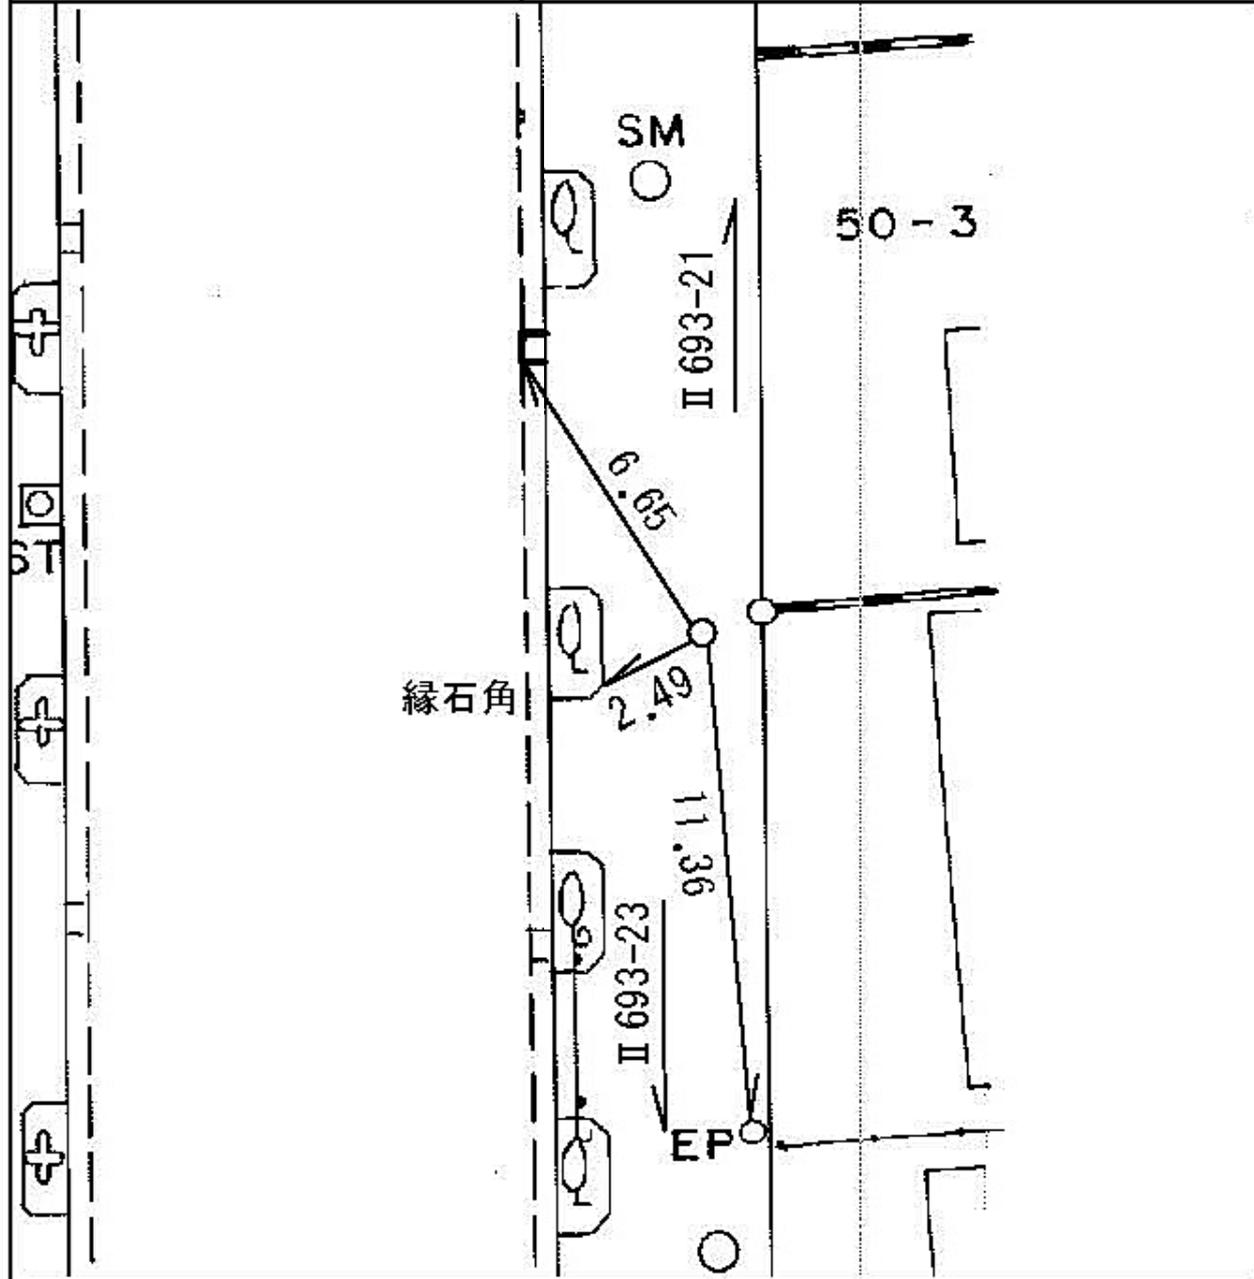


瀬谷区本郷四丁目五〇―二番地先

線番号	点番号	標識ノ種類	所在地
-----	-----	-------	-----

Ⅱ 693	23	金属標 ● 鋸 ● 木杭
-------	----	--

要 図	キザミ
-----	-----


瀬谷区本郷四丁目三三―三番地先

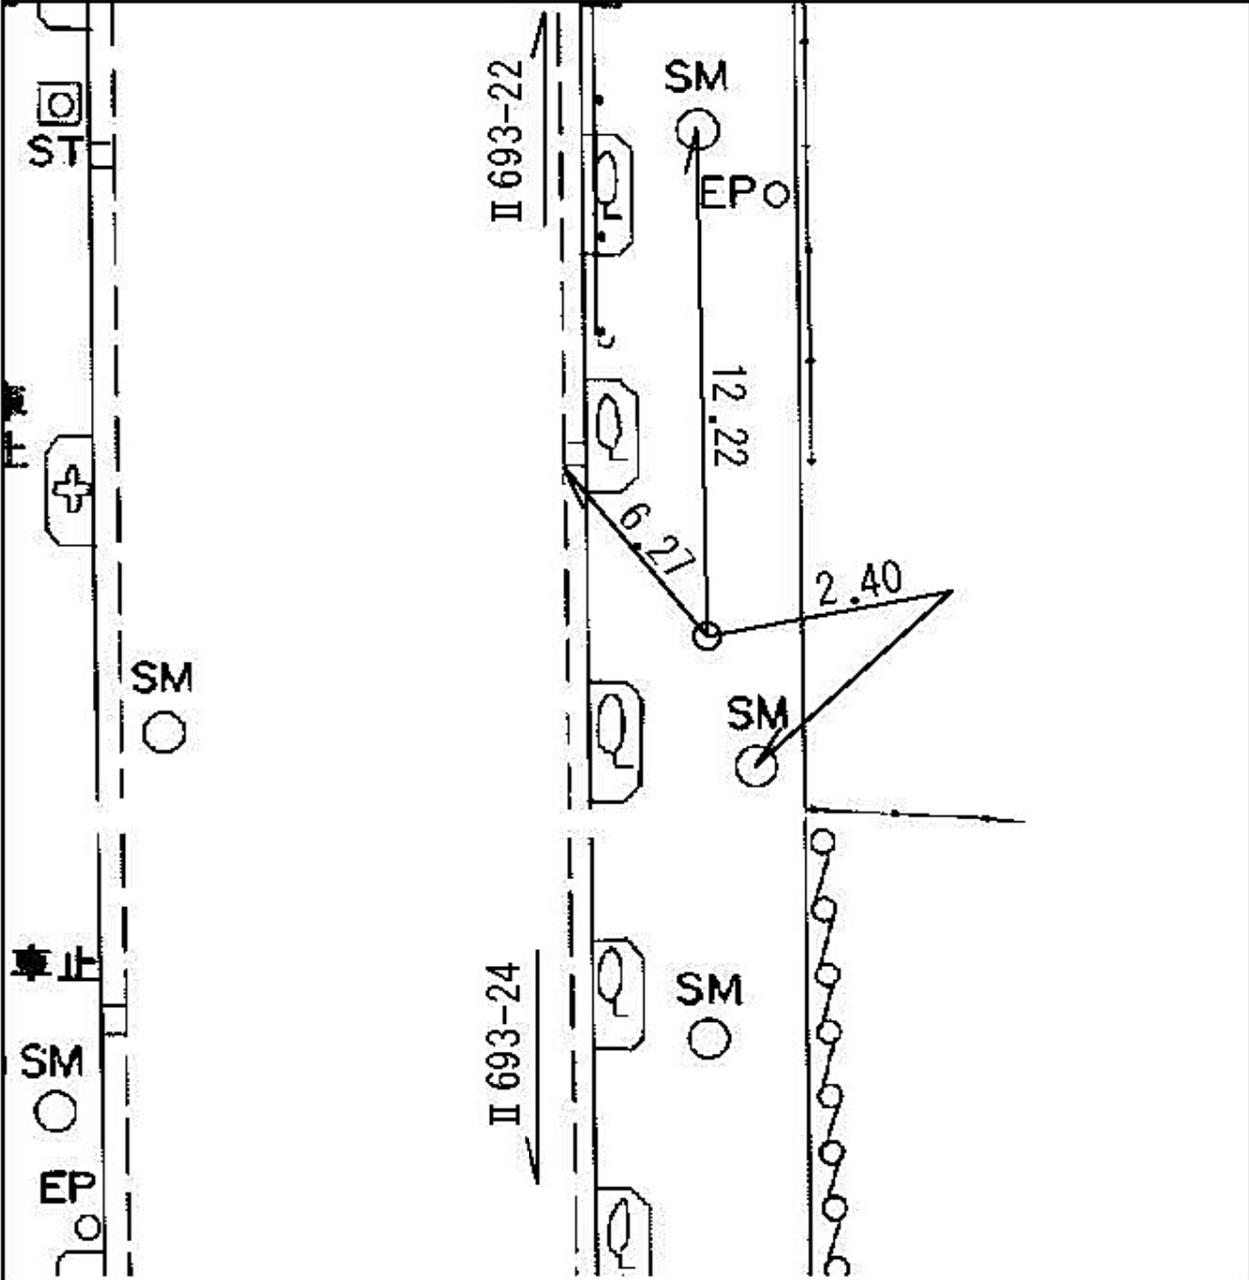

線番号	点番号	標識ノ種類	所在地
-----	-----	-------	-----

Ⅱ 693	24	金属標 ● 鋌 ● 木杭 キザミ	瀬谷区本郷四丁目七-1番地先
-------	----	---------------------	----------------

要 図	
-----	--

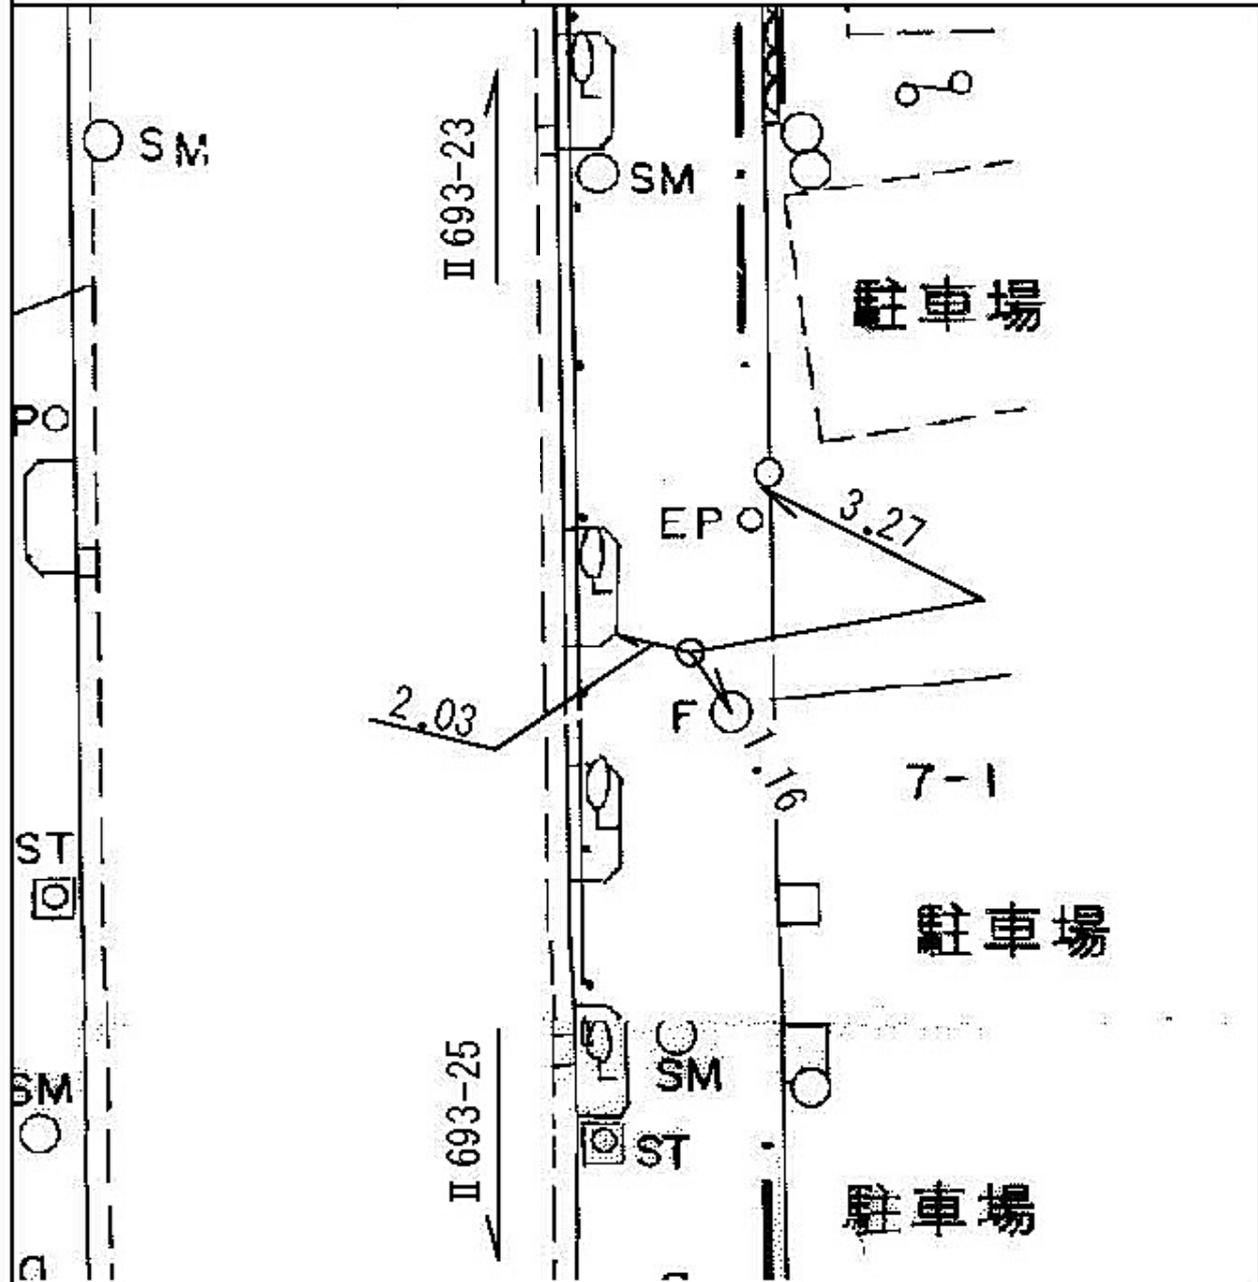


瀬谷区本郷四丁目七-1番地先

線番号	点番号	標識ノ種類	所在地
-----	-----	-------	-----

II 693	26	金属標 ● 鋸 ● 木杭
--------	----	--

要 図	キザミ
-----	-----


瀬谷区中央二二―二番地先

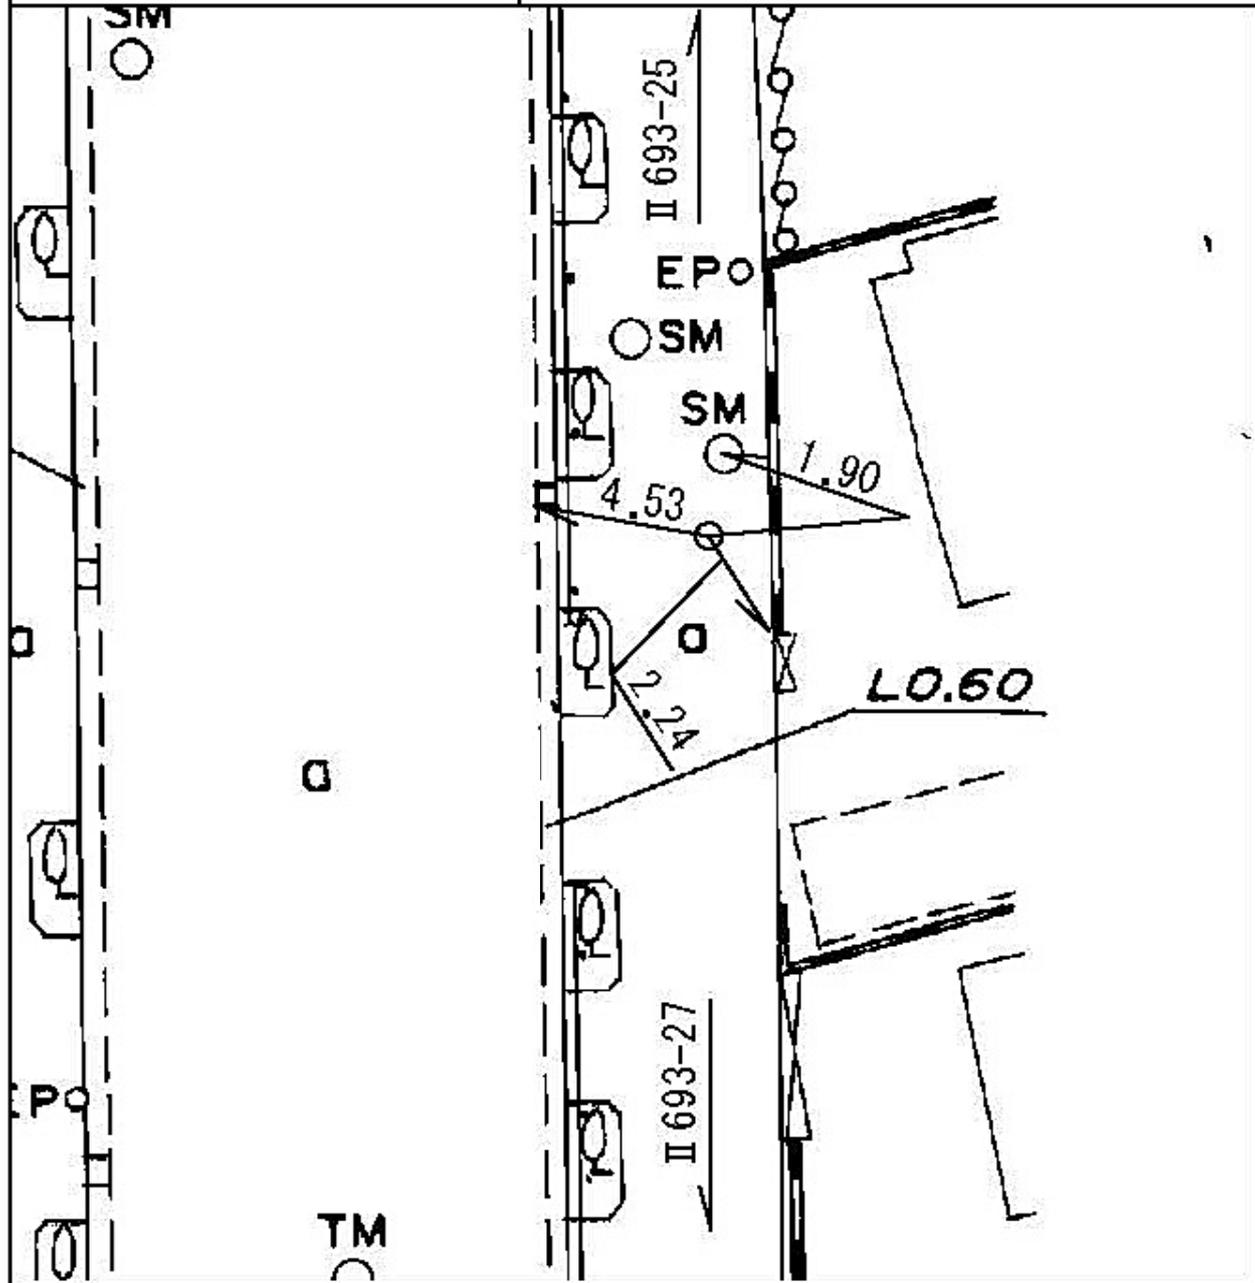

線番号	点番号	標識ノ種類	所在地
-----	-----	-------	-----

II 693	27	金属標 ● 鋸 ● 木杭	瀬谷区中央一六―二〇番地先
--------	----	--------------	---------------

要 図	キザミ
-----	-----

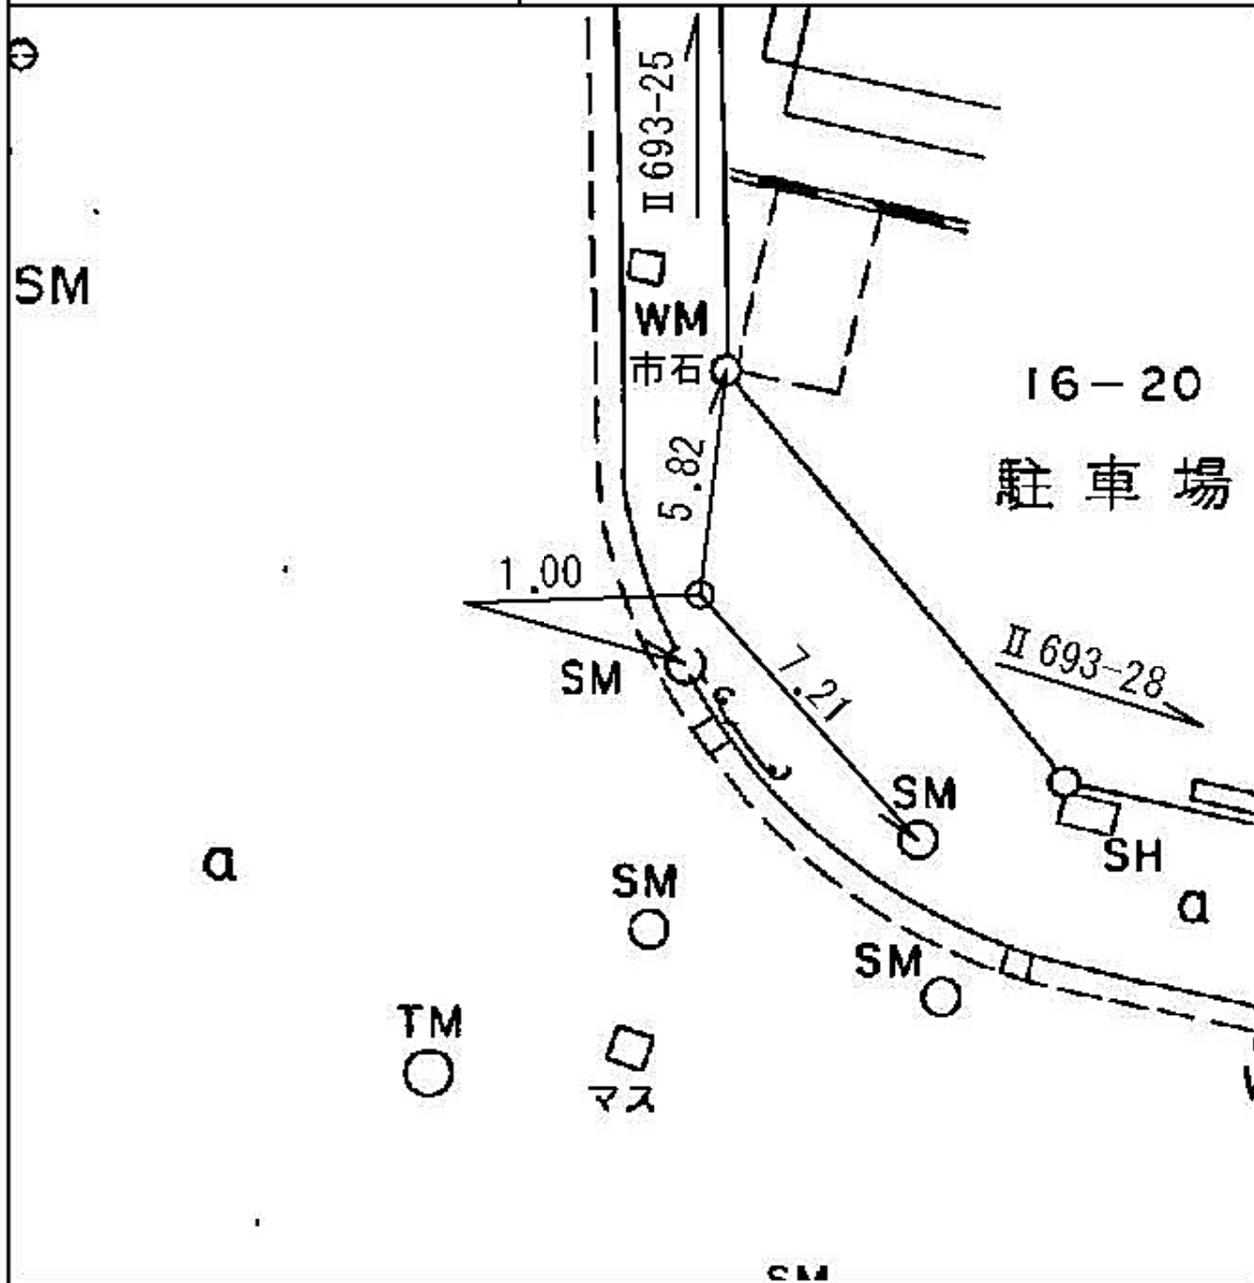

所在地

瀬谷区中央六―二〇番地先

標識ノ種類

金属標・鋸・木杭

キザミ


線番号

II 693


点番号

28

要 図

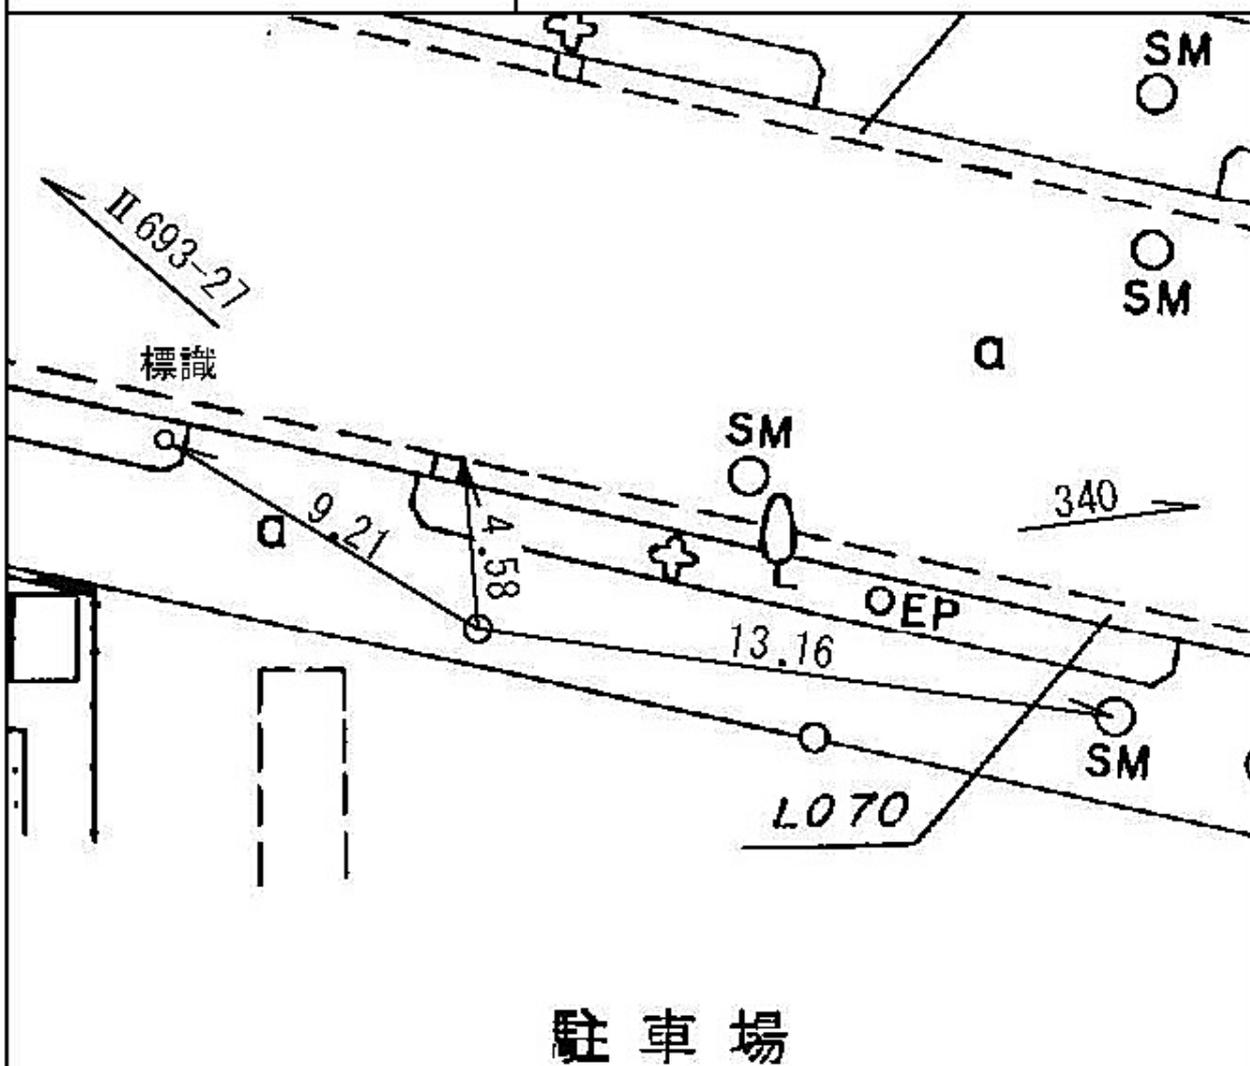

線番号	点番号	標識ノ種類	所在地
II 693	29	<div style="border: 1px solid black; border-radius: 50%; padding: 5px; display: inline-block;">金属標</div> ● 鋸 ● 木杭	瀬谷区瀬谷町七四九八番地先
要 図		キザミ	

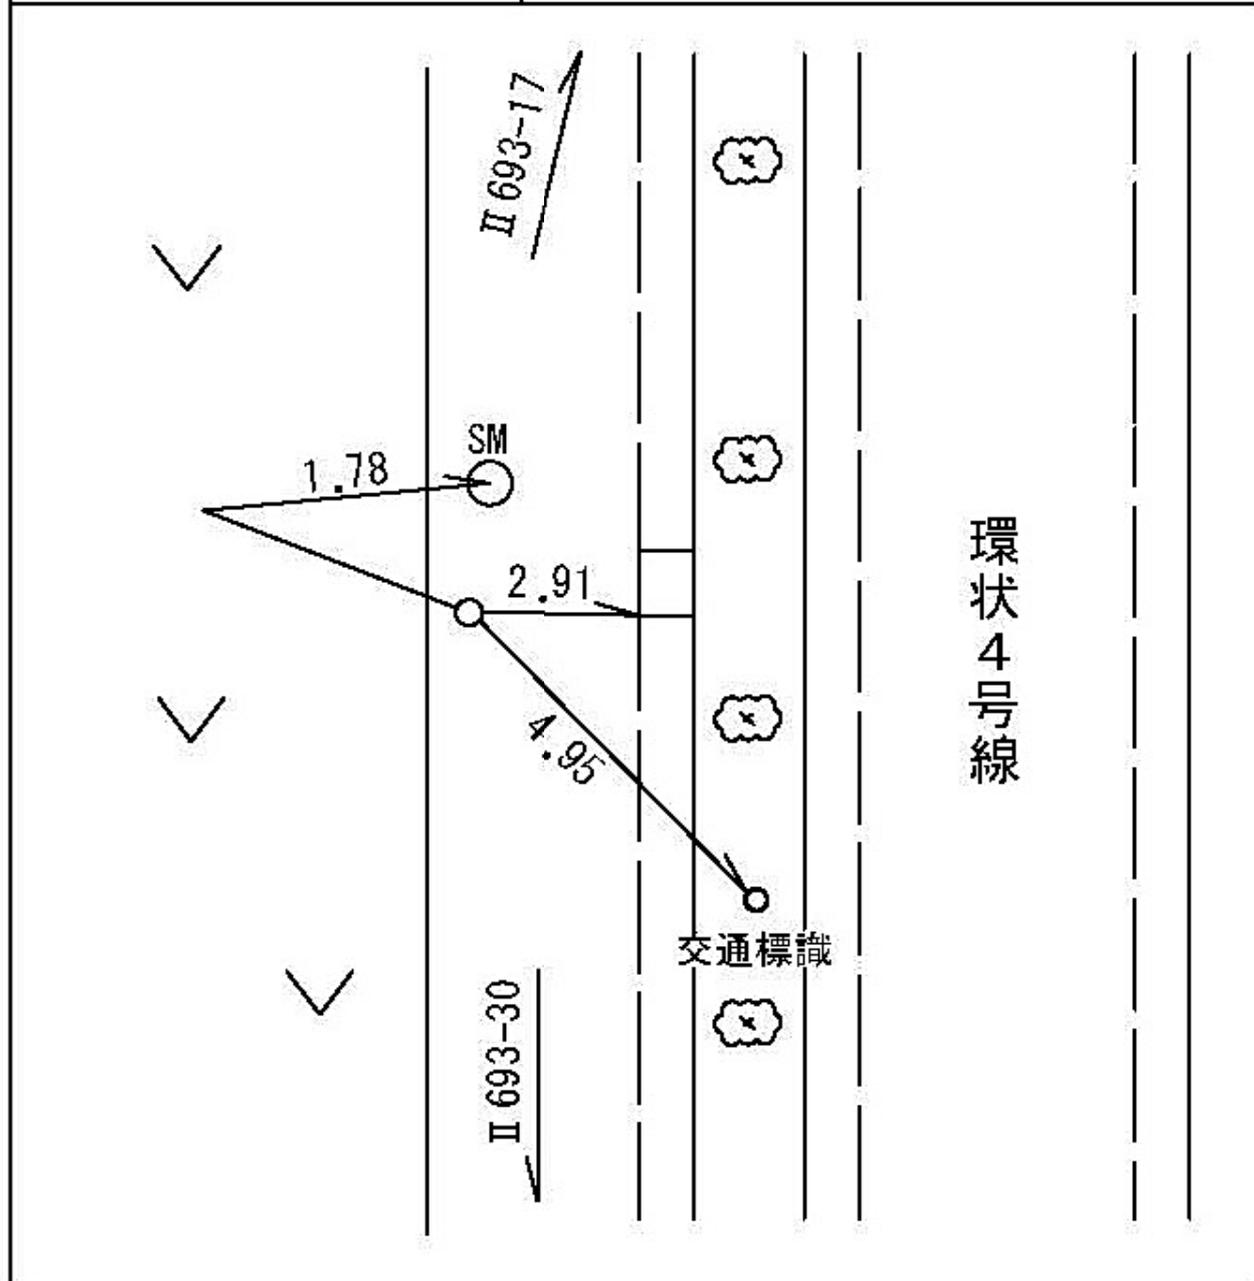


線番号	点番号	標識ノ種類	所在地
-----	-----	-------	-----

II 693	30	<div style="border: 1px solid black; border-radius: 50%; padding: 2px; display: inline-block;">金属標</div> ● 鋌 ● 木杭
--------	----	---

要 図	キザミ
-----	-----

瀬谷区瀬谷町七二〇一一番地先

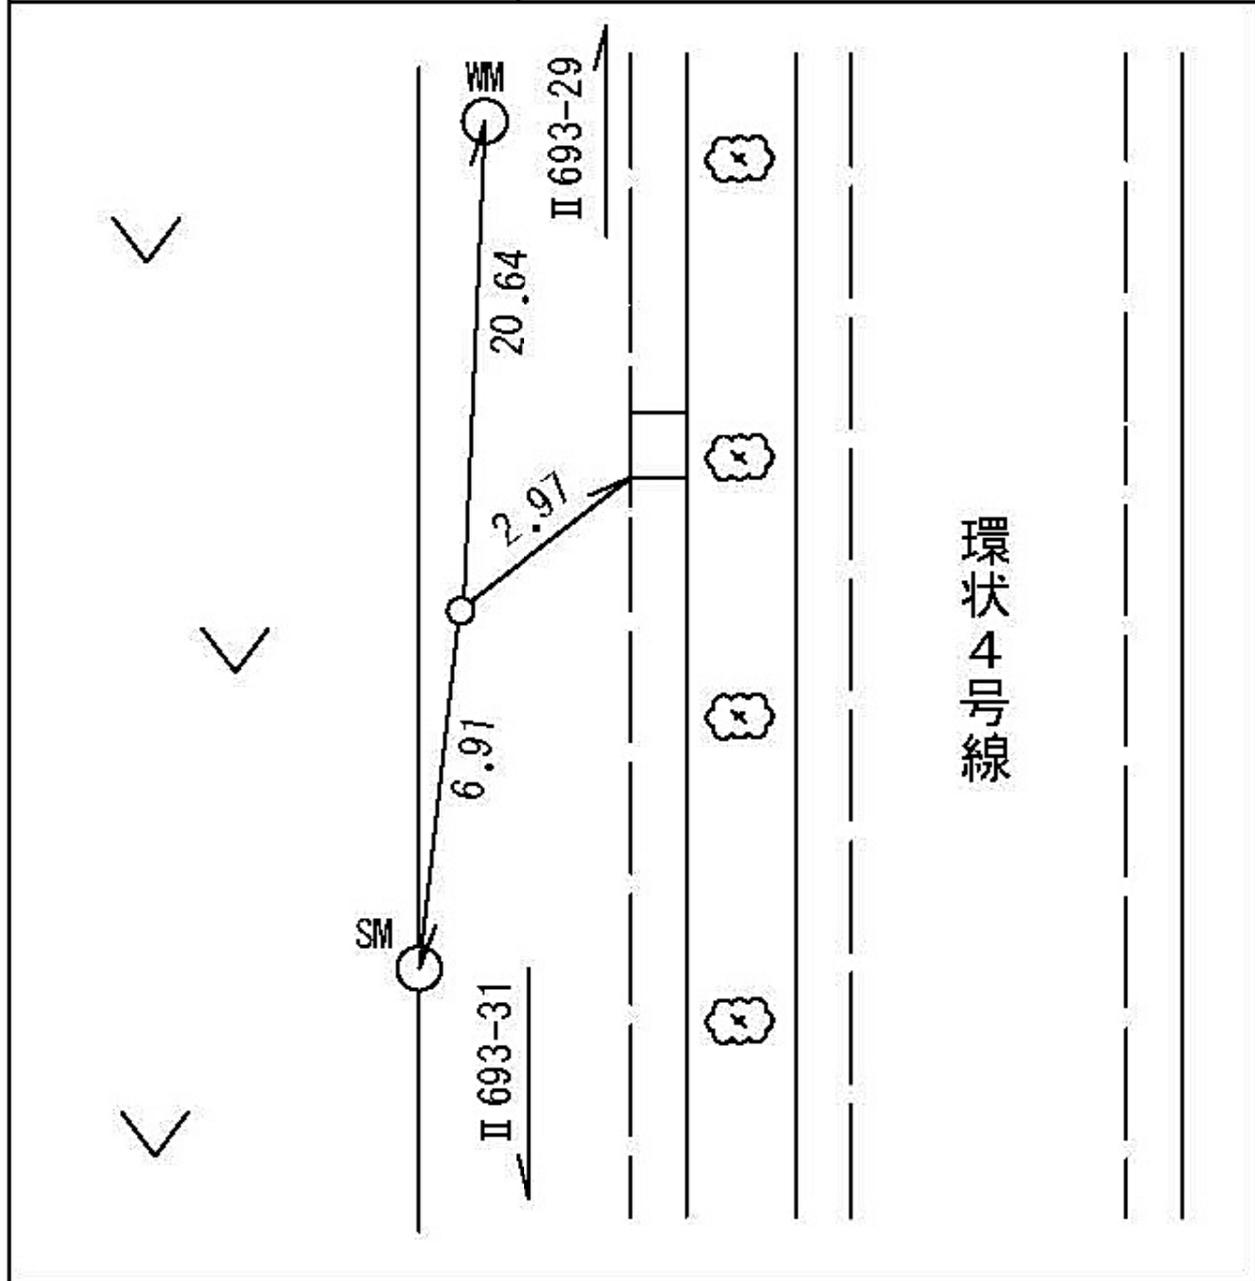


環状4号線

線番号	点番号	標識ノ種類	所在地
-----	-----	-------	-----

Ⅱ 693	31	<div style="border: 1px solid black; border-radius: 50%; padding: 5px; display: inline-block;">金属標</div> ● 鋌 ● 木杭
-------	----	---

要 図	キザミ
-----	-----

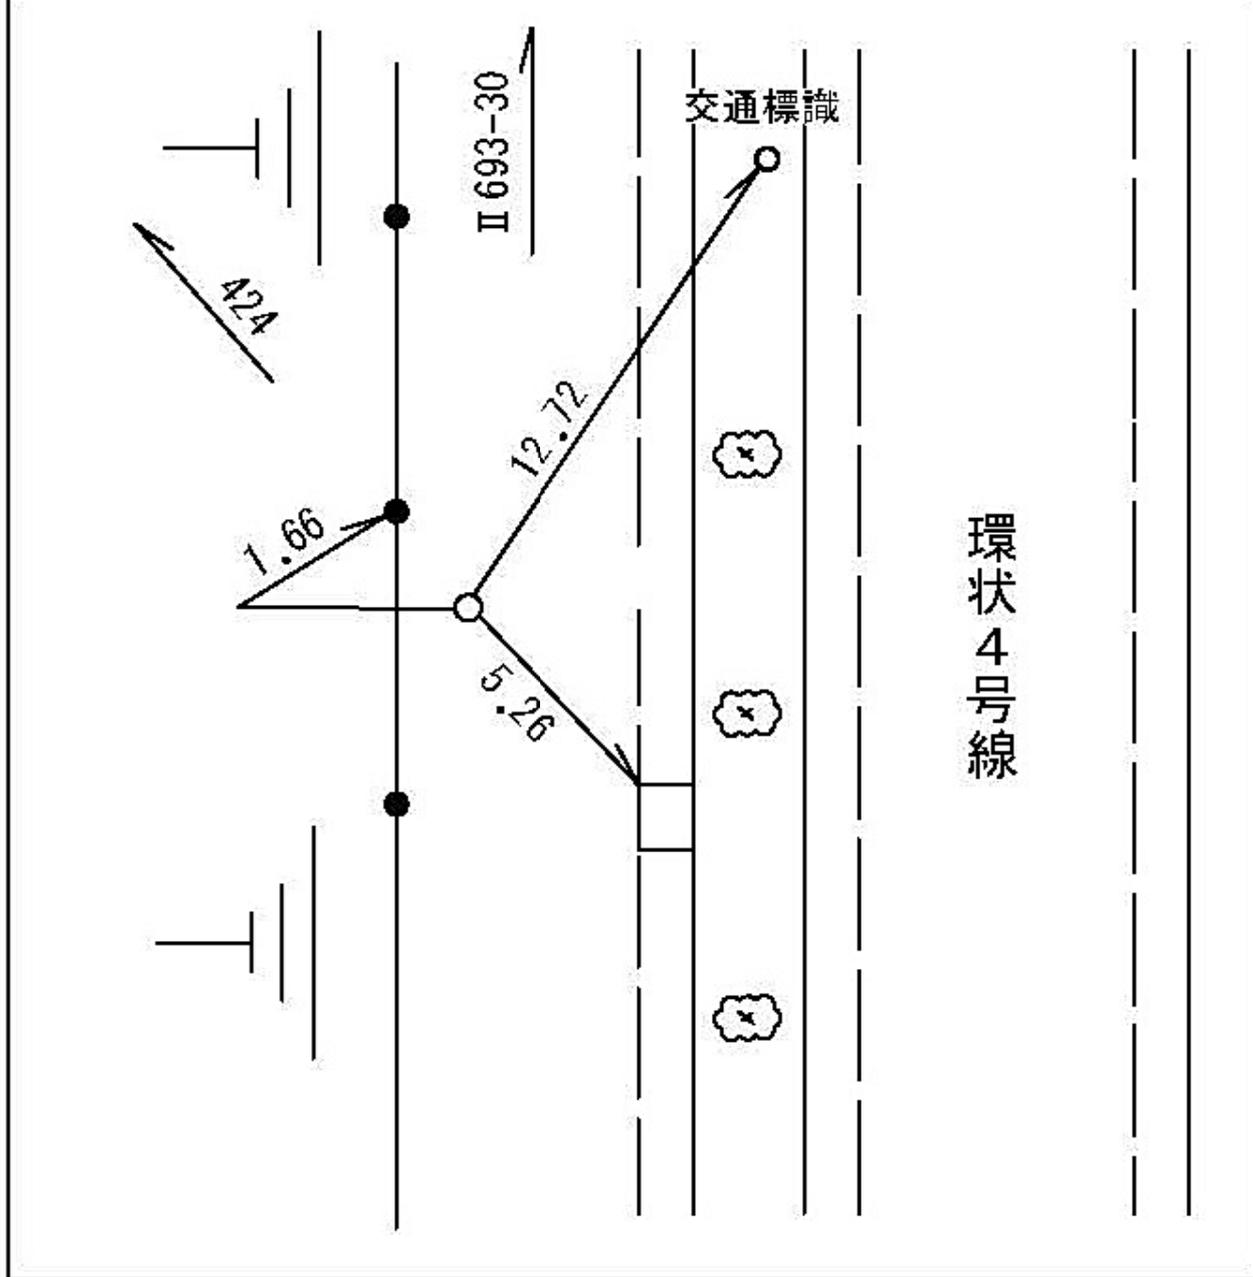

瀬谷区瀬谷町七〇六三一―一 番地先

線 番 号	点 番 号	標 識 ノ 種 類	所 在 地
-------------	-------------	-----------	-------


Ⅱ 693 32

金属標 ● 鋌 ● 木杭

瀬谷区本郷三丁目一六一二番地先

要 図

キザミ

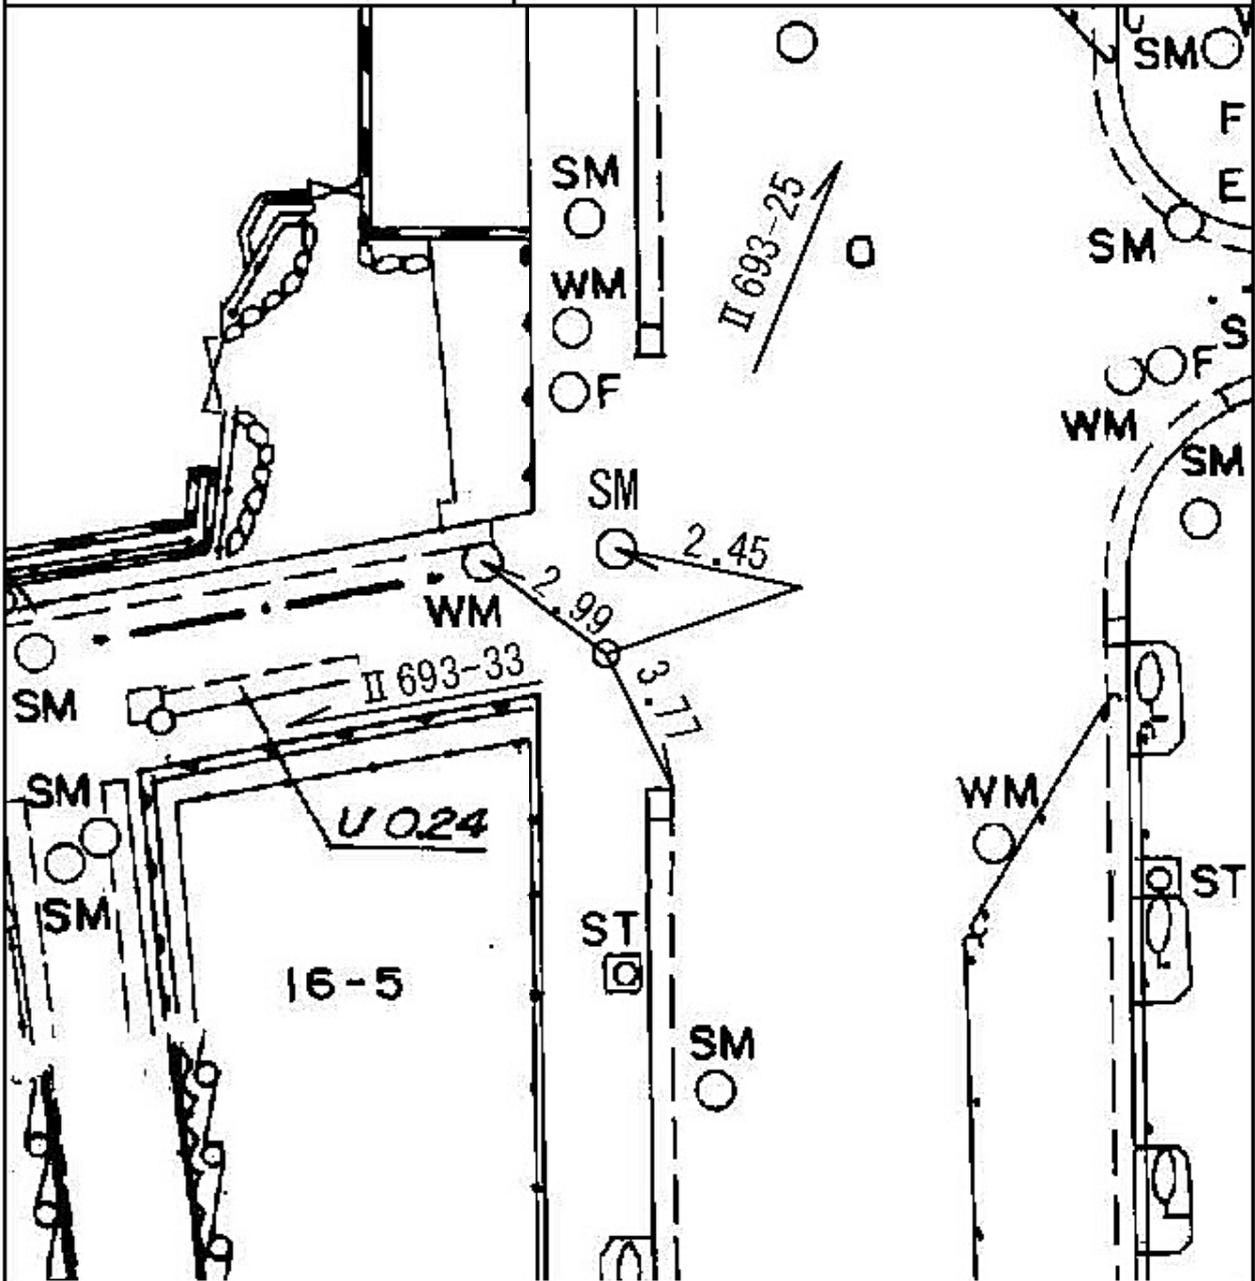

線 番 号	点 番 号	標 識 ノ 種 類	所 在 地
Ⅱ 693	33	金属標 ● 鋌 ● 木杭 キザミ	瀬谷区本郷三丁目二一五番地先
要 図			



線番号	点番号	標識ノ種類	所在地
II 693	34	金属標 ● 鋌 ● 木杭 キザミ	瀬谷区本郷三丁目二一番地先
要 図			



線番号	点番号	標識ノ種類	所在地
-----	-----	-------	-----

II 693	35	金属標 ● 鋸 ● 木杭 キザミ	瀬谷区本郷三丁目二二―一 番地先
--------	----	---------------------	------------------

要 図	
-----	--



線 番 号	点 番 号	標 識 ノ 種 類	所 在 地
Ⅱ 693	36	金属標 ● 鋌 ● 木杭 キザミ	瀬谷区本郷一丁目二一一番地先
要 図			

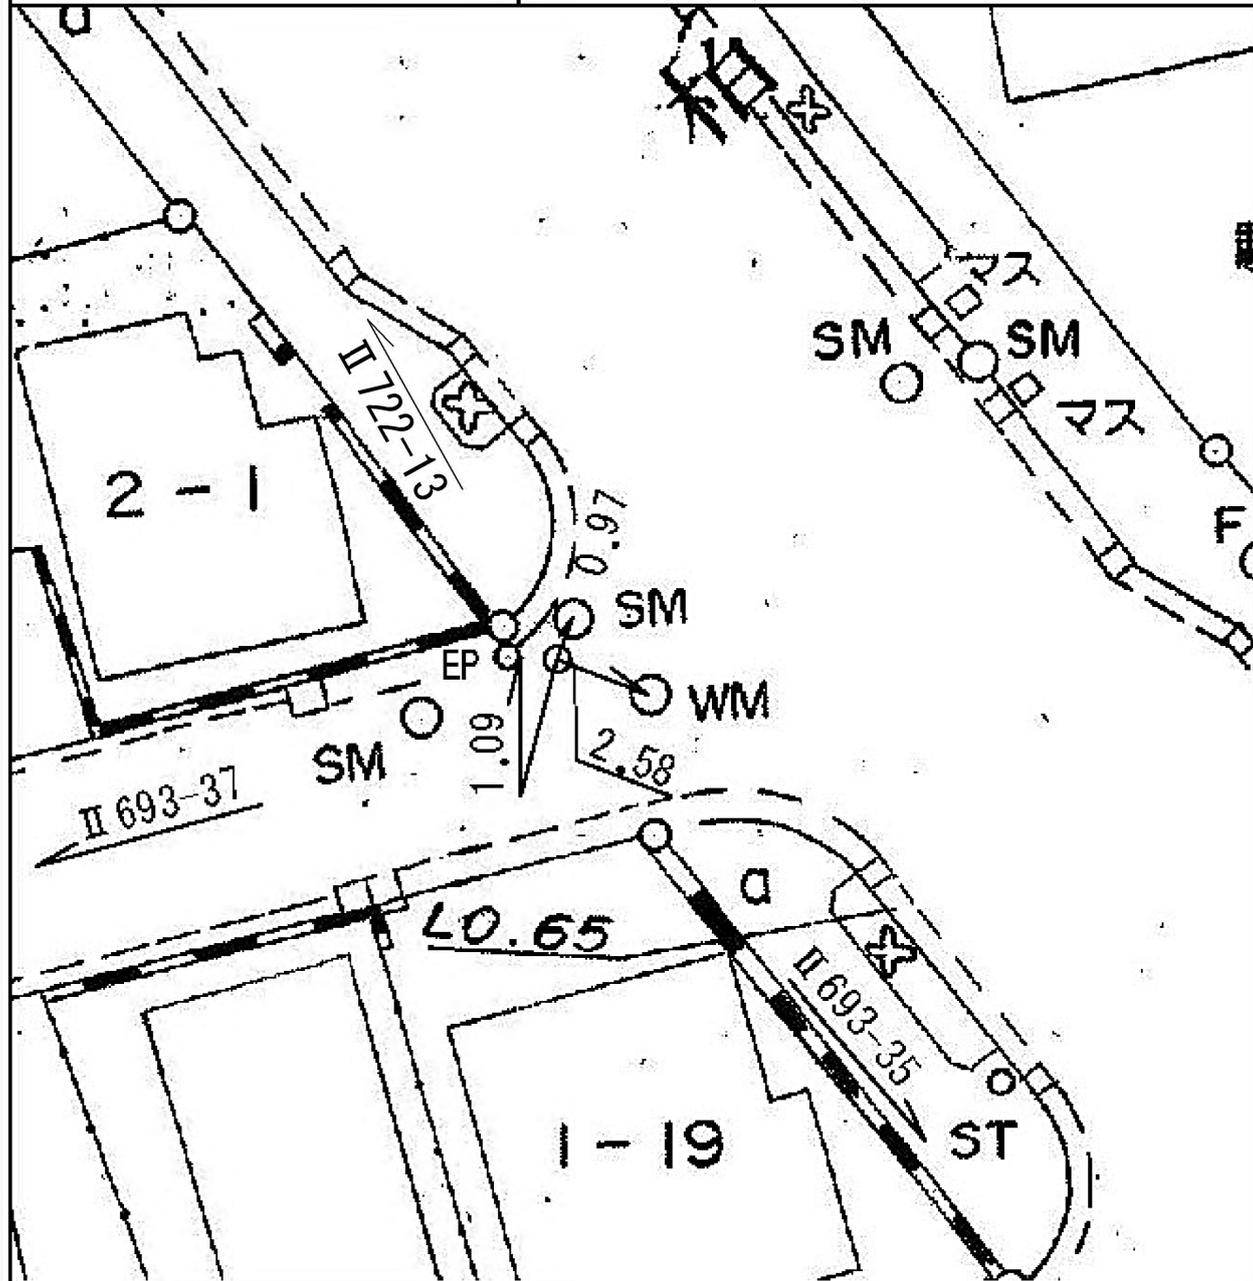

所在地

瀬谷区本郷一丁目九一六番地先

標識ノ種類

金属標 ● 鋸 ● 木杭

キザミ


点番号

37

線番号

II 693


要 図

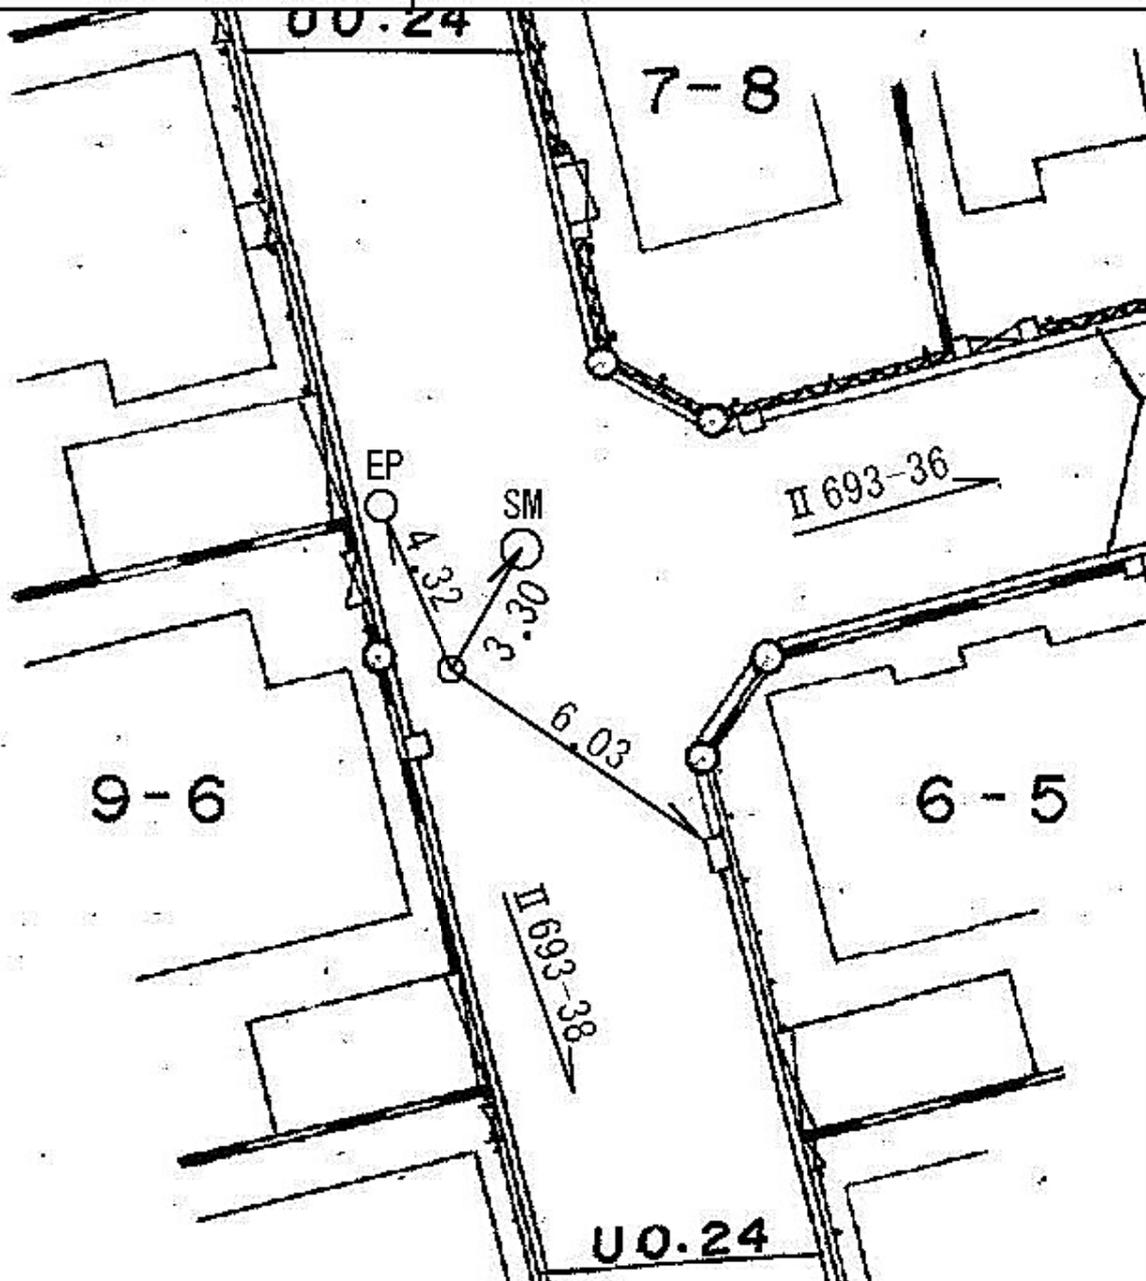

線番号	点番号	標識ノ種類	所在地
-----	-----	-------	-----

II 693	38	<div style="border: 1px solid black; border-radius: 50%; padding: 5px; display: inline-block;">金属標</div> ● 鋌 ● 木杭
--------	----	---

要 図	キザミ
-----	-----

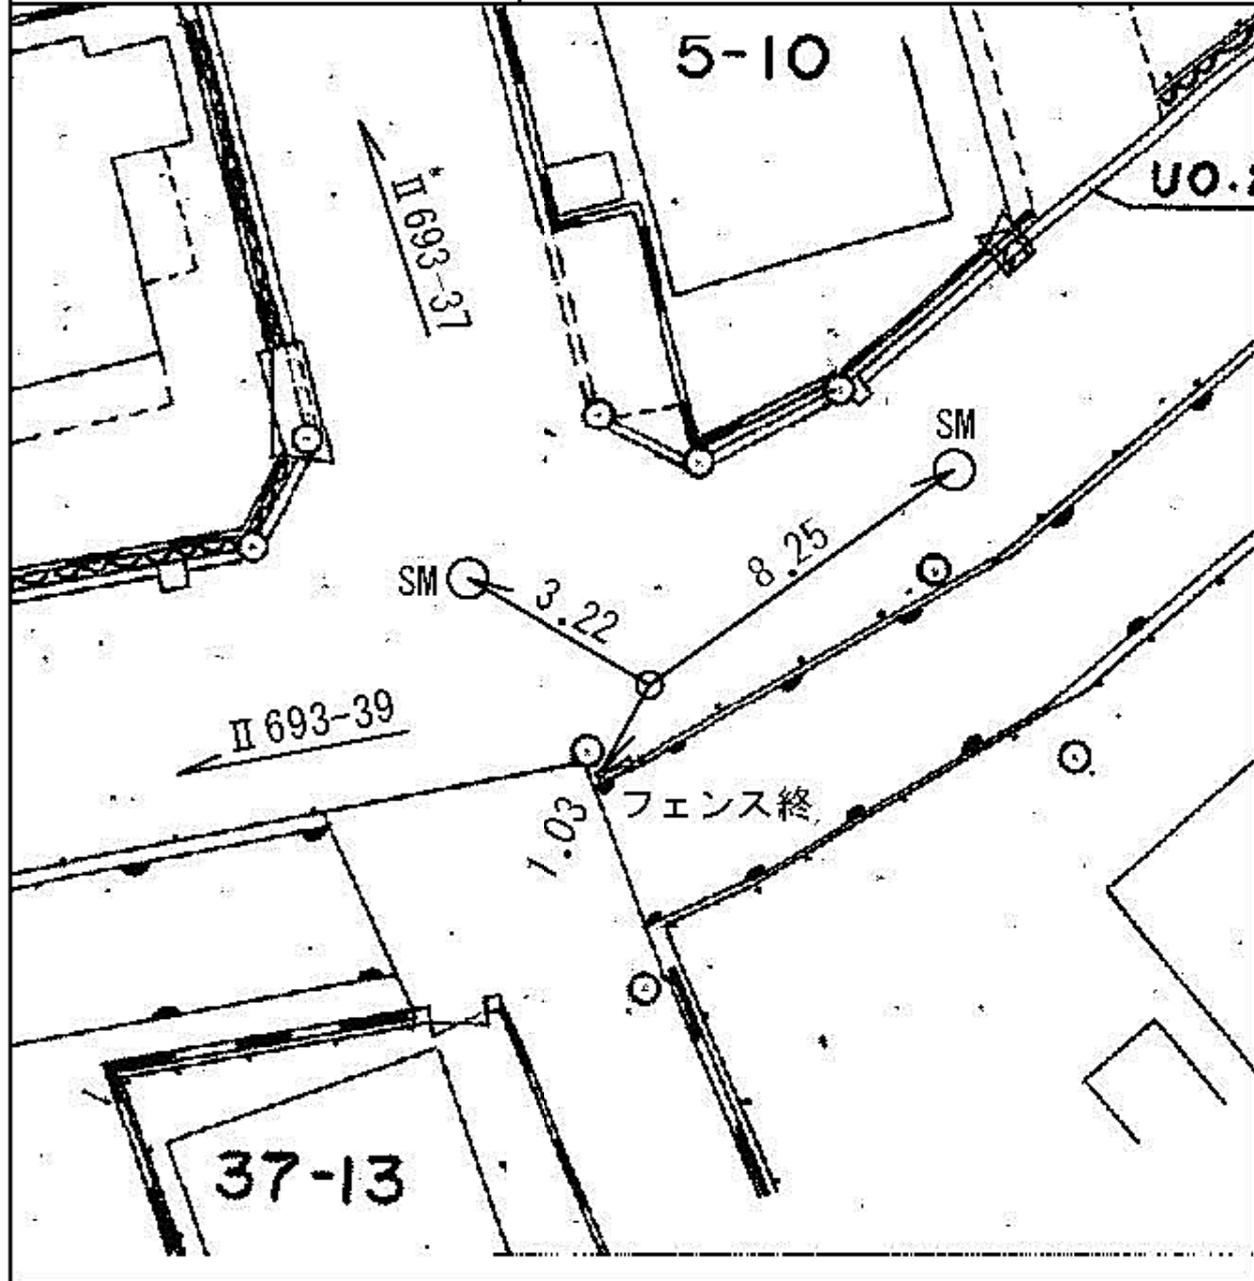


瀬谷区本郷三丁目三七一四番地先

線 番 号	点 番 号	標 識 ノ 種 類	所 在 地
-------------	-------------	-----------	-------

Ⅱ 693	39	金属標 ● 鋌 ● 木杭
-------	----	--

要 図	キザミ
-----	-----

瀬谷区本郷一丁目七七一一番地先

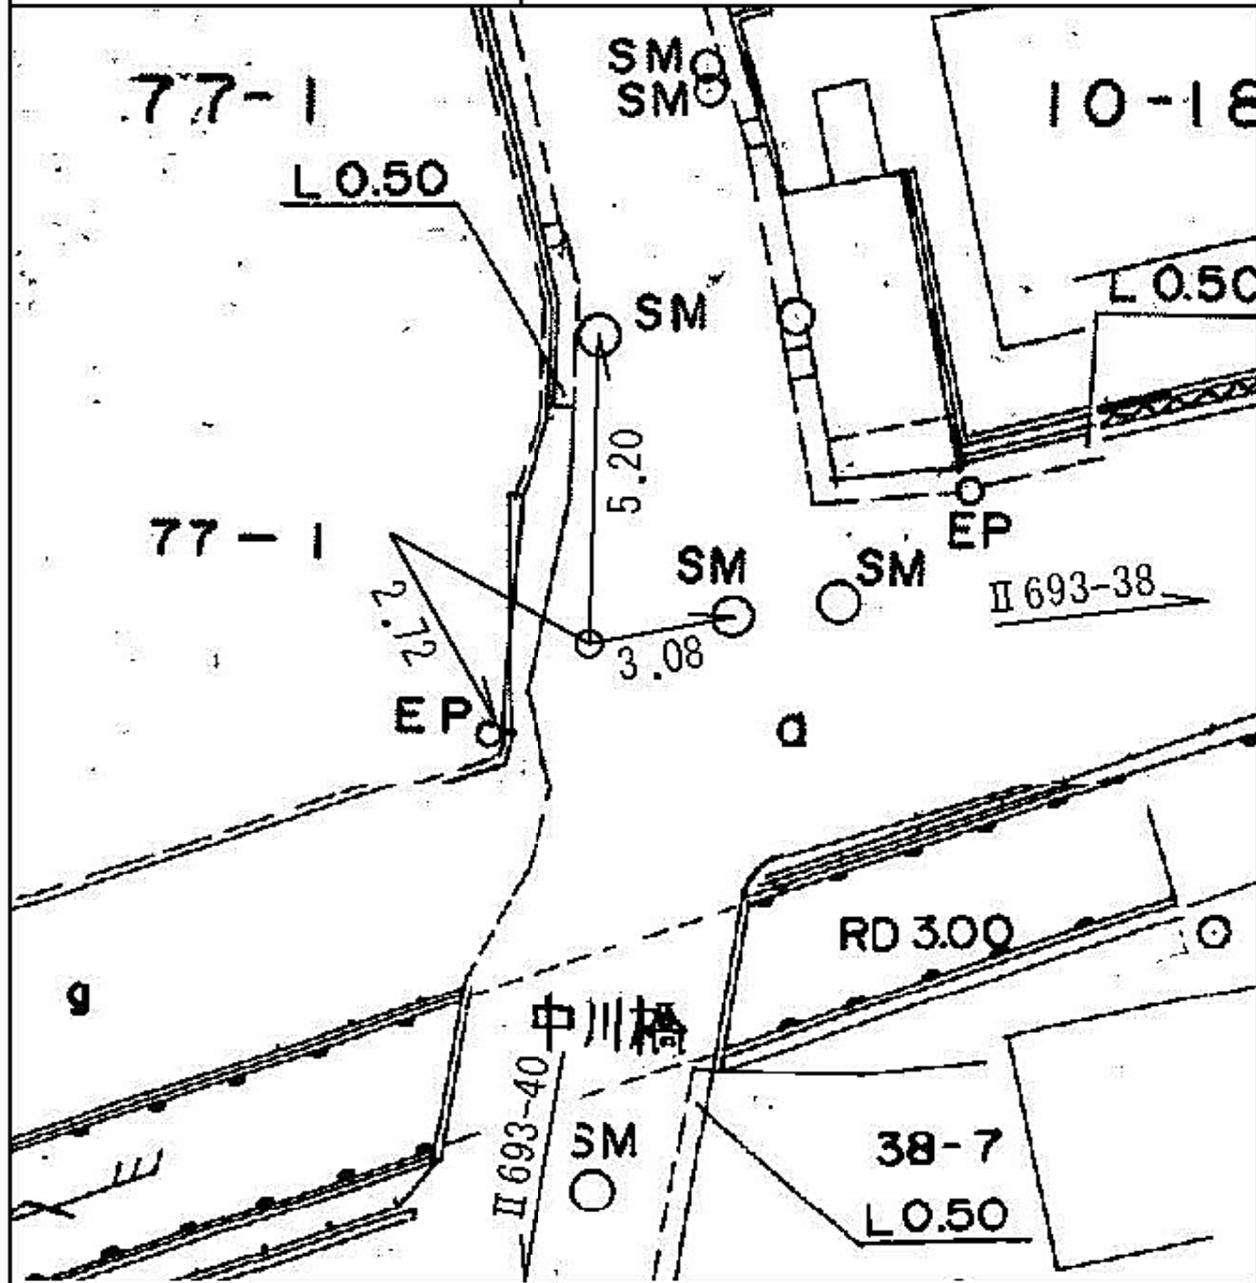


線 番 号	点 番 号	標 識 ノ 種 類	所 在 地
-------------	-------------	-----------	-------

Ⅱ 693	40	<div style="border: 1px solid black; border-radius: 50%; padding: 5px; display: inline-block;">金属標</div> ● 鋌 ● 木杭
-------	----	---

要 図	キザミ
-----	-----

瀬谷区本郷三丁目四九一四番地先

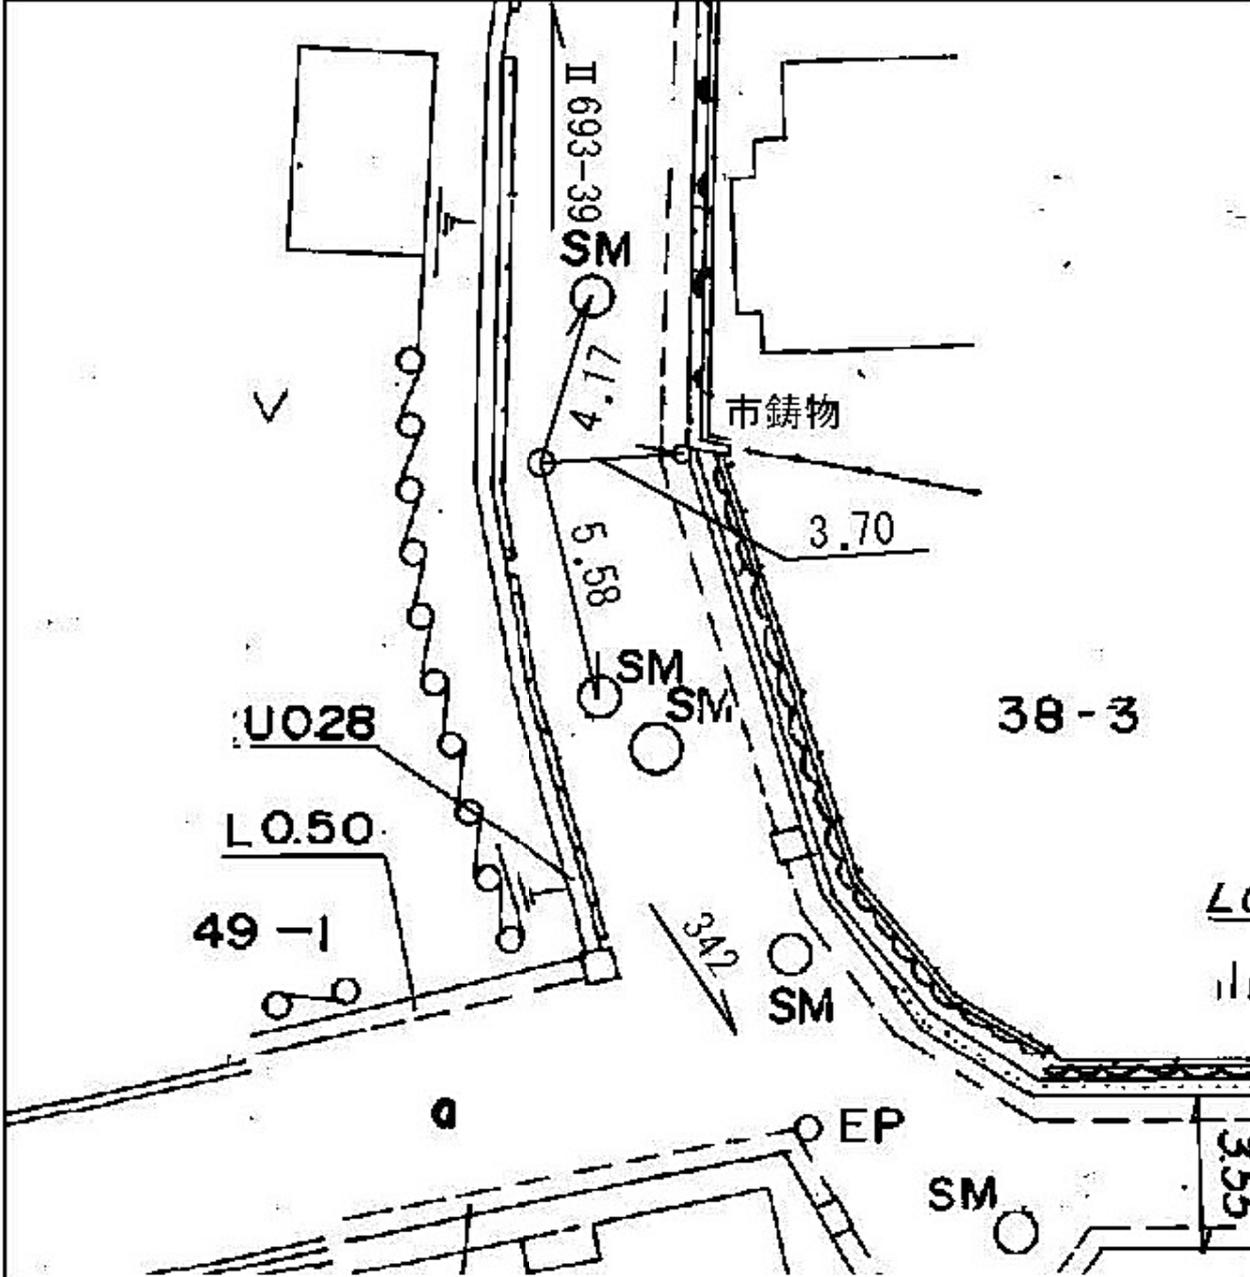

所在地

瀬谷区瀬谷町七四四九番地先

標識ノ種類

金属標・鋌・木杭

キザミ


点番号

41

線番号

II 693

要 図

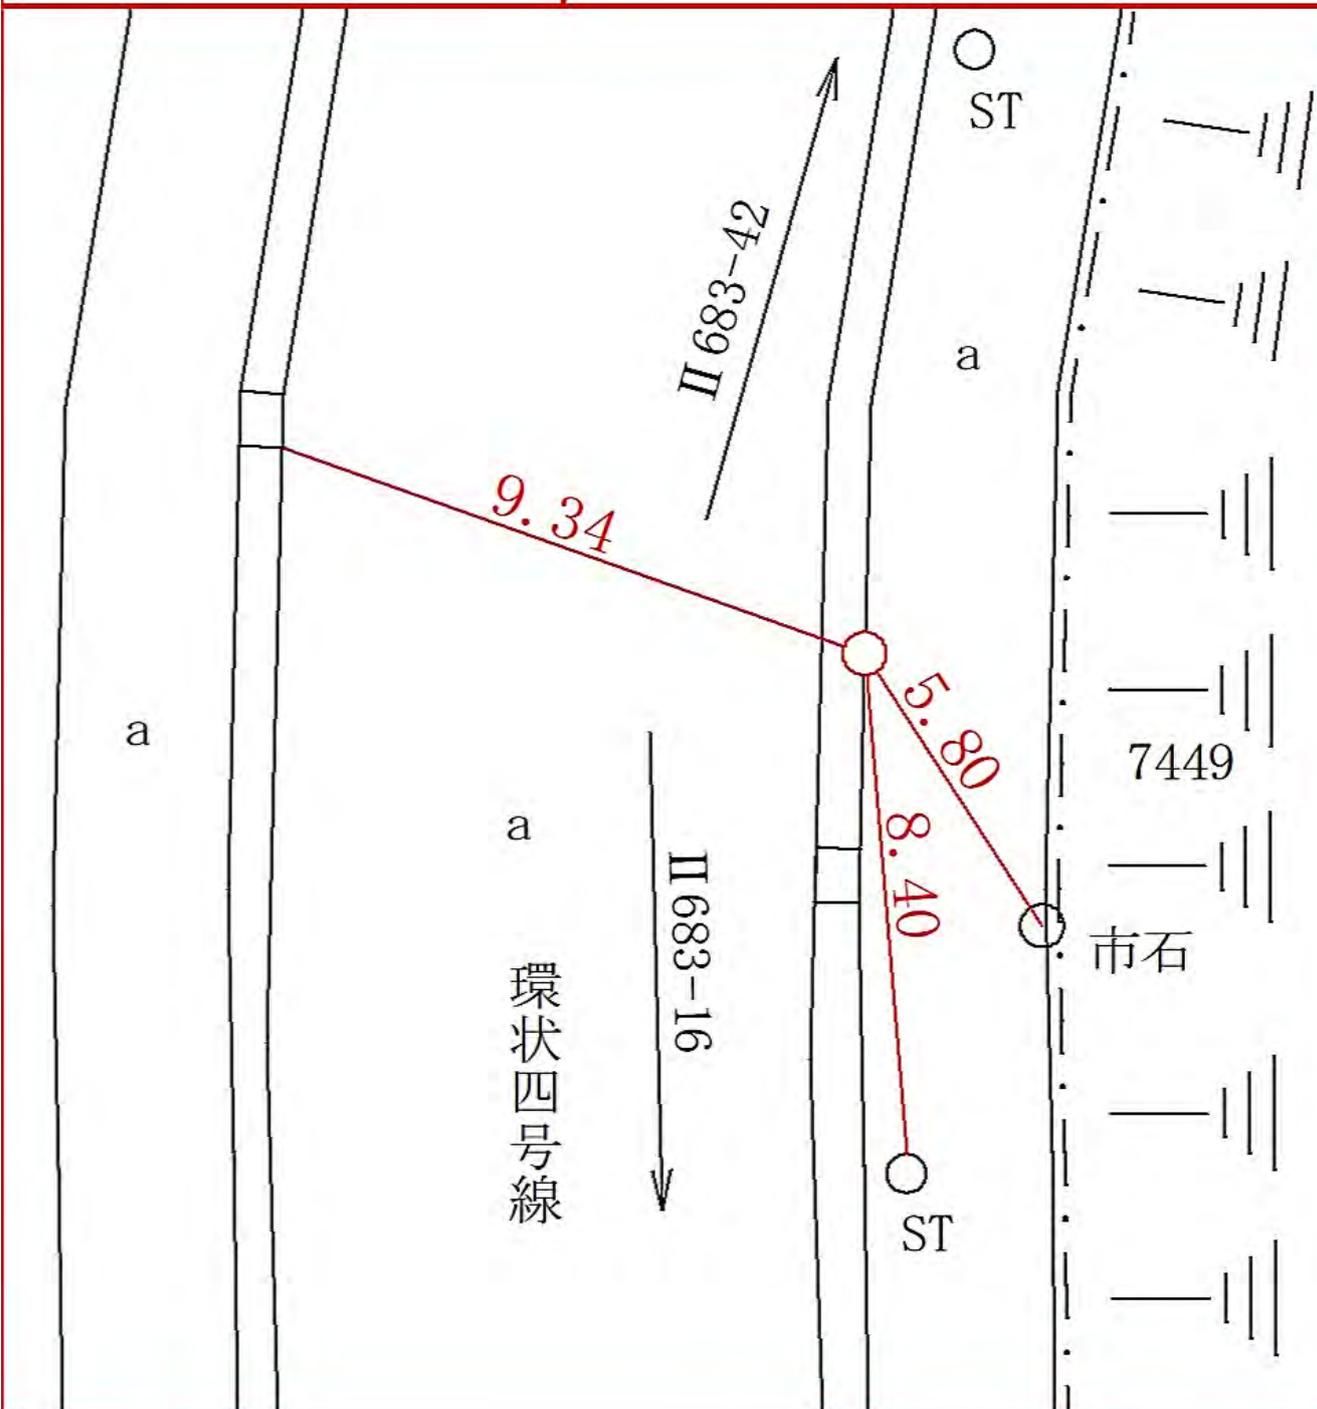


線 番 号	点 番 号	標 識 ノ 種 類	所 在 地
-------------	-------------	-----------	-------

II 693	42	<div style="border: 1px solid black; border-radius: 50%; padding: 5px; display: inline-block;">金属標</div> ・鋌・木杭 キザミ
--------	----	---

要 図

瀬谷区瀬谷町七四四九番地先

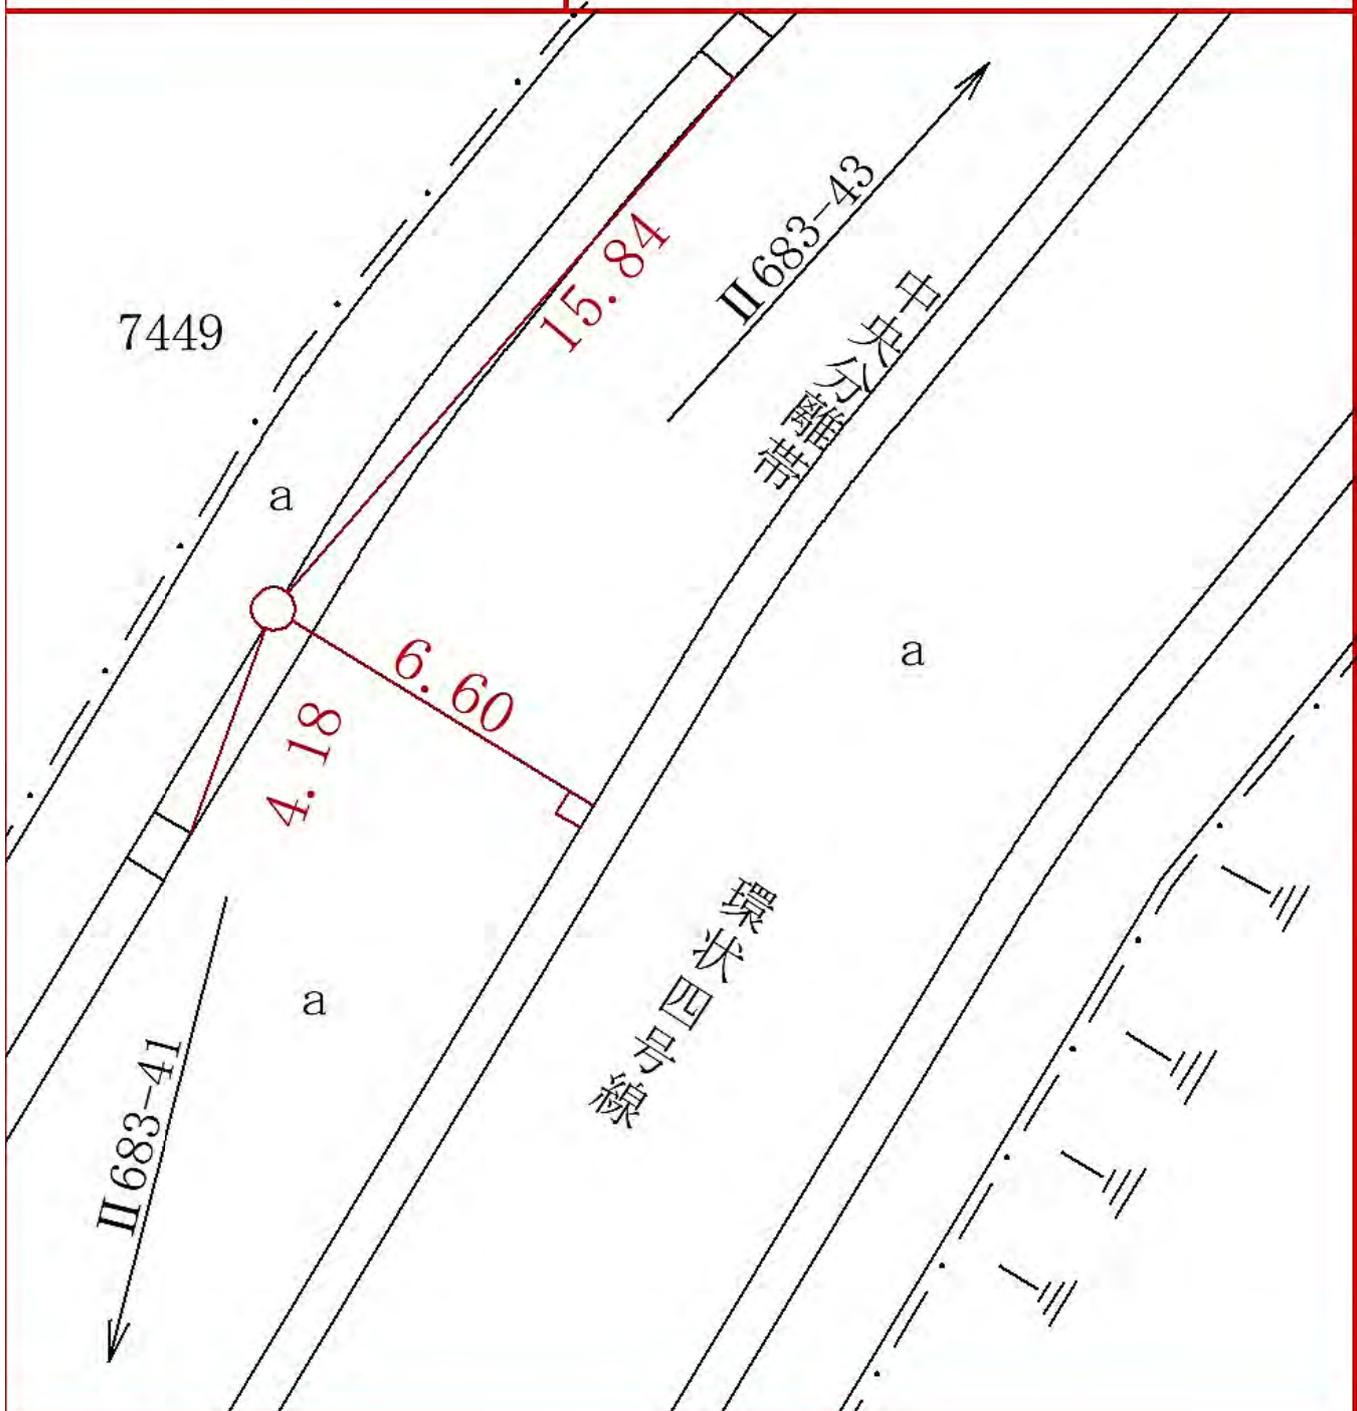

線
番
号

点
番
号

標 識 ノ 種 類

所 在 地

Ⅱ 693

43

金属標・鋌・木杭

瀬谷区北町四二―四番地先

キザミ

要 図




線番号	点番号	標識ノ種類	所在地
Ⅱ 694	1	金属標 ● 鋸 ● 木杭 キザミ	旭区上白根町一一〇七番地先
要 図			



線番号	点番号	標識ノ種類	所在地
II 694	2	(金属標) ● 鋌 ● 木杭 キザミ	旭区都岡町五四一三番地先
要 図			




線番号	点番号	標識ノ種類	所在地
II 694	4	金属標 ● 鋌 ● 木杭	旭区都岡町四一―五番地先
要 図		キザ三	

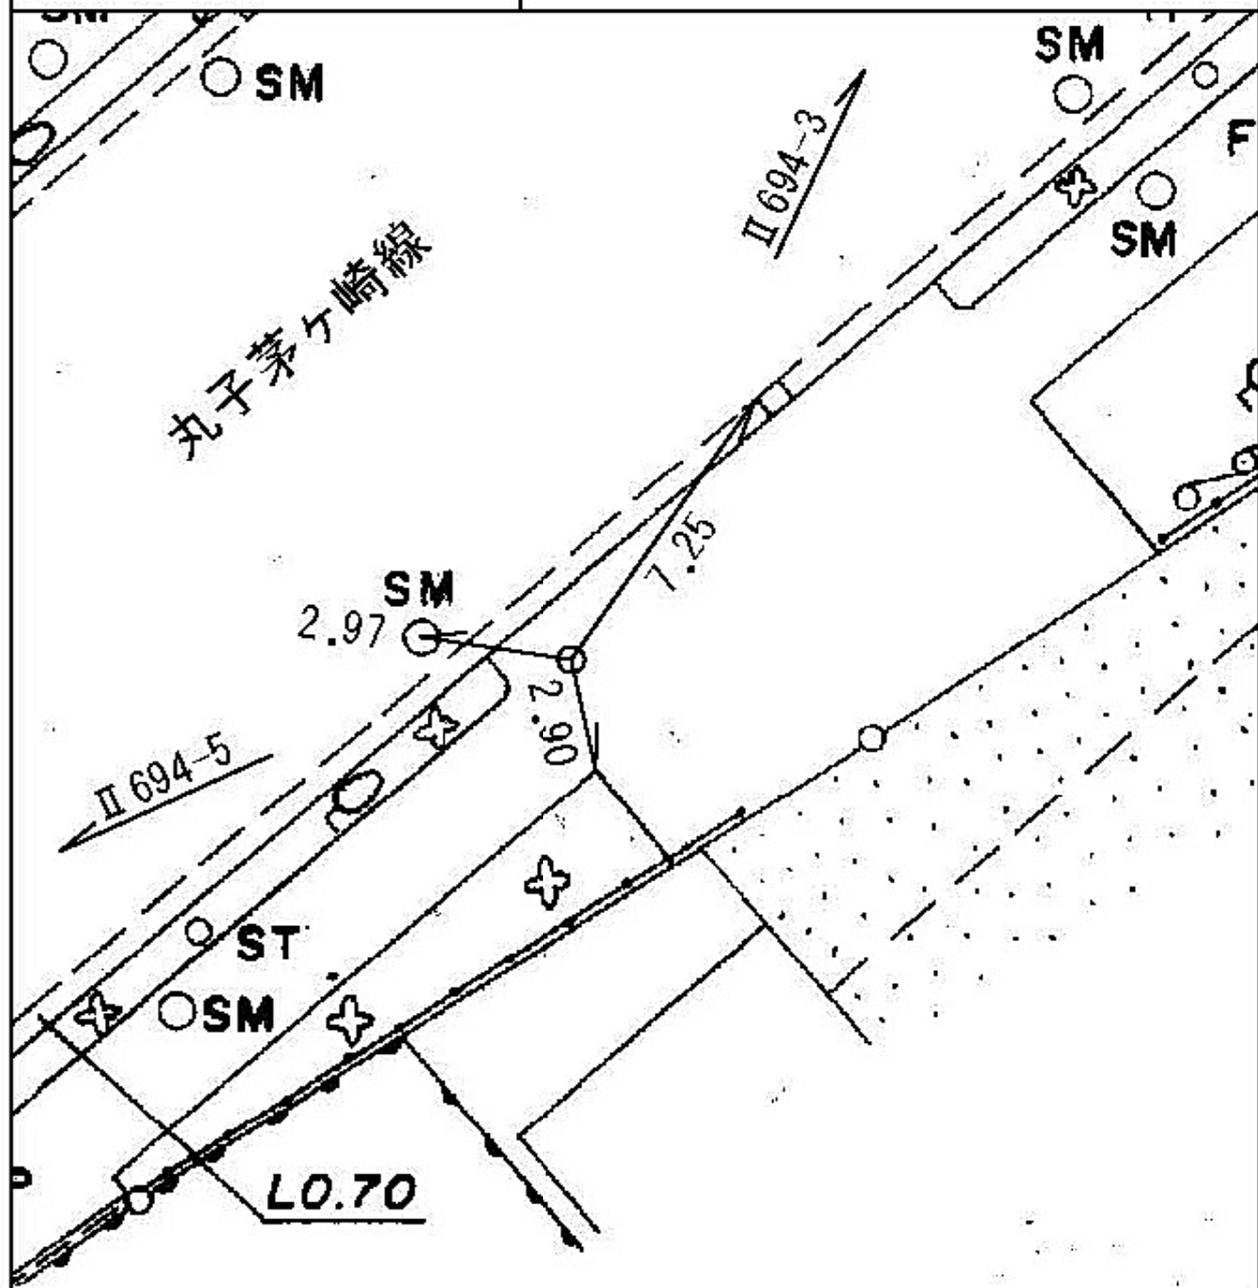

線番号	点番号	標識ノ種類	所在地
-----	-----	-------	-----

II 694	5	金属標 ● 鋏 ● 木杭	旭区都岡町二〇一―二番地先
--------	---	--	---------------

要 図	キザミ	
-----	-----	--

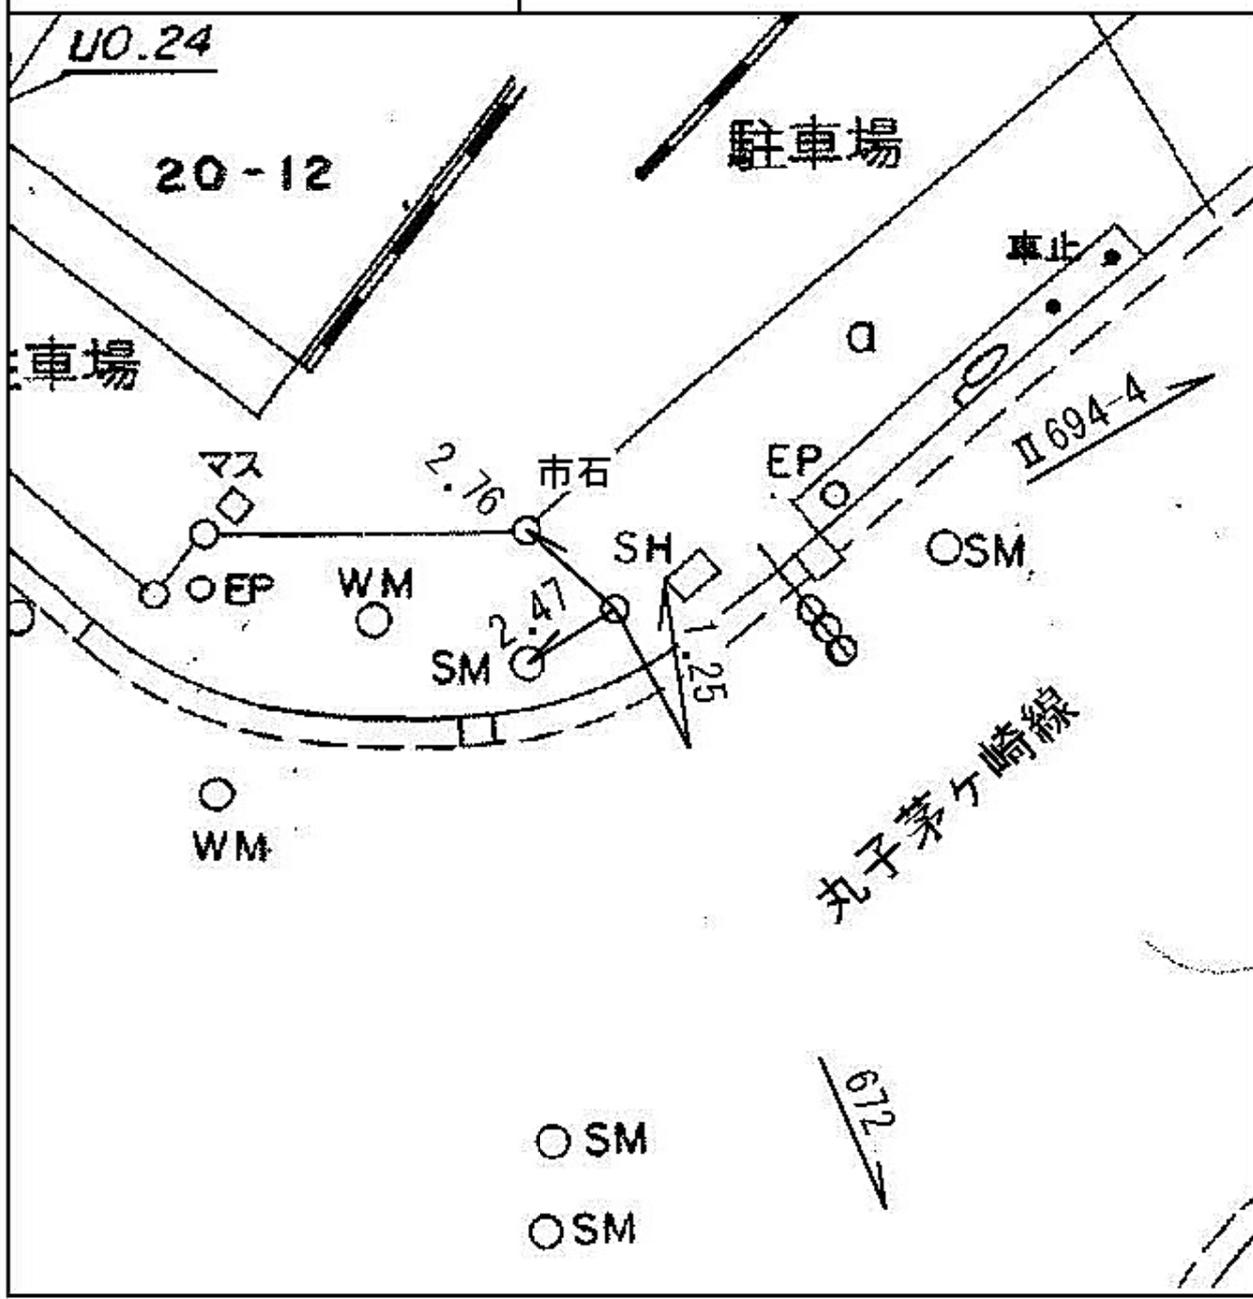

線
番
号

点
番
号

標 識 ノ 種 類

所 在 地

Ⅱ 695


1

金属標 ● 鋸 ● 木杭


神奈川区菅田町二八六九一
一番地先

要 図


キザミ

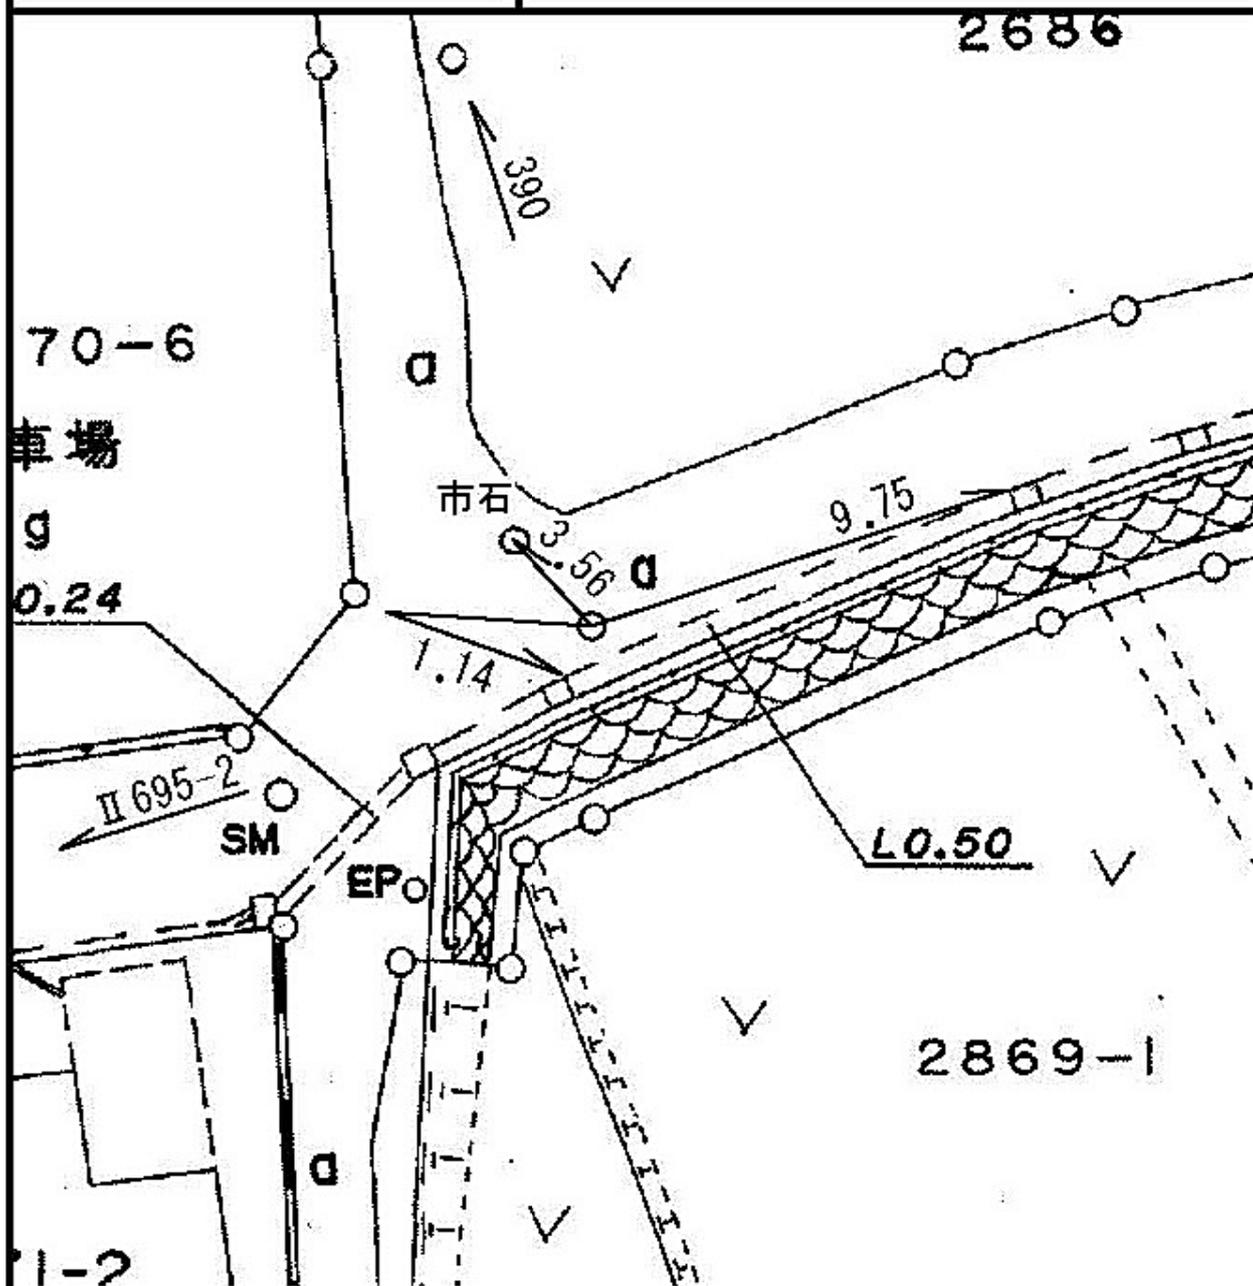

線 番 号	点 番 号	標 識 ノ 種 類	所 在 地
Ⅱ 695	2	金属標 ● 鋌 ● 木杭	神奈川区菅田町二八七〇一―番地先
要 図		キザミ	

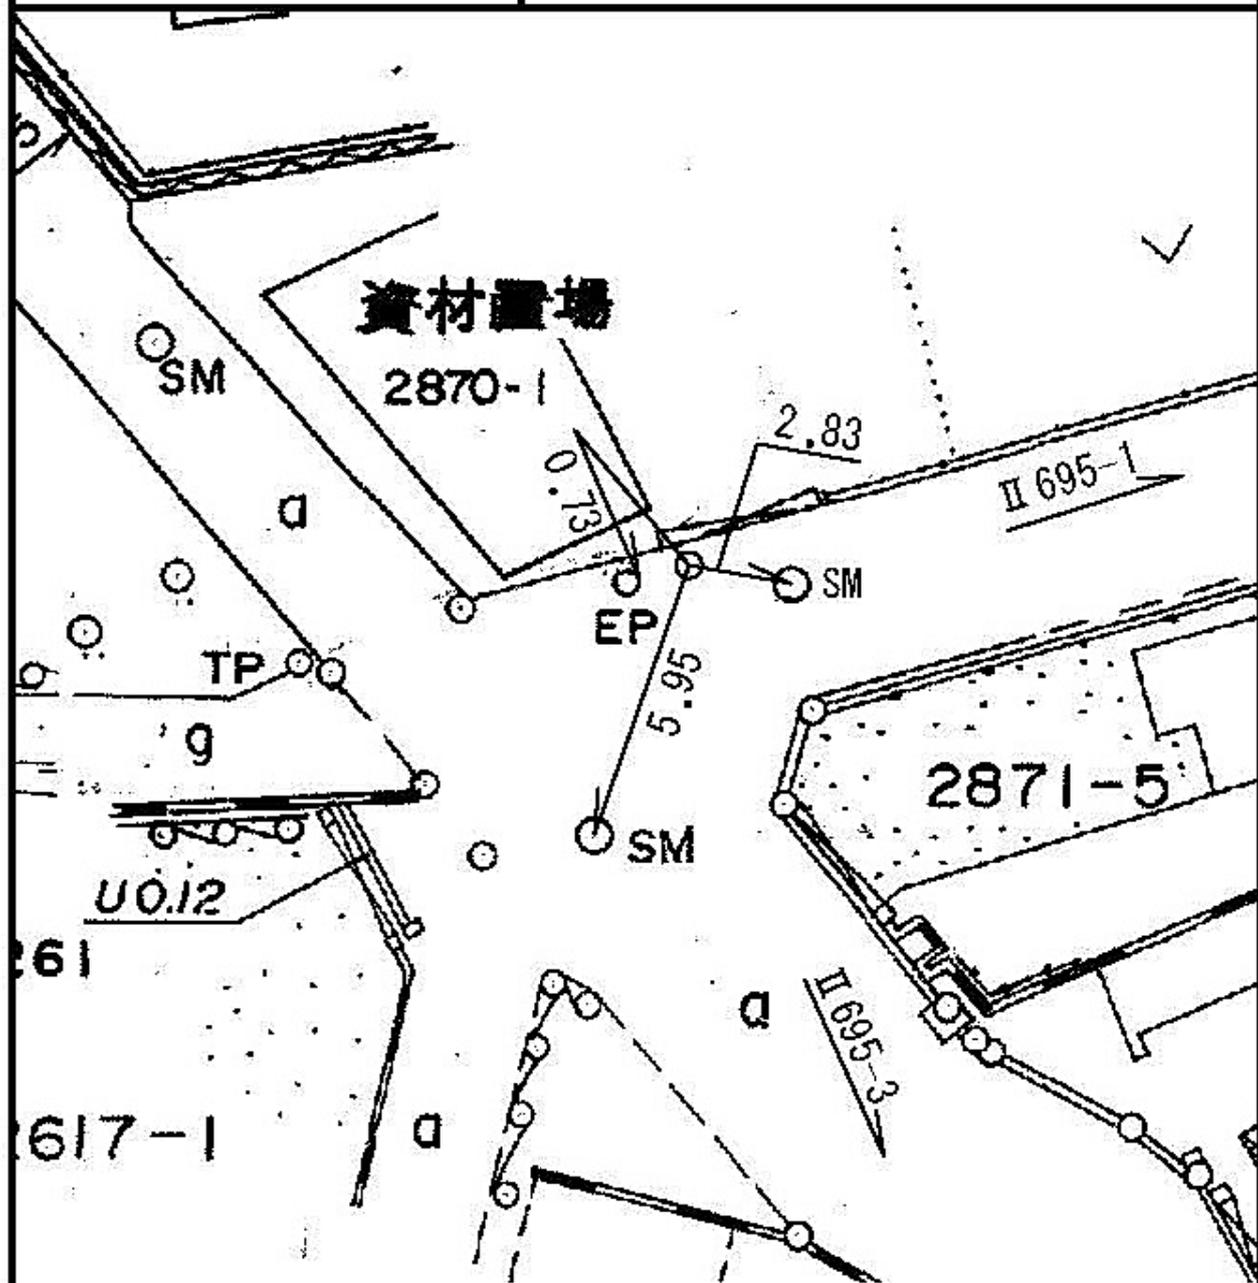


線 番 号	点 番 号	標 識 ノ 種 類	所 在 地
Ⅱ 695	3	金属標 ● 鋌 ● 木杭	神奈川区菅田町二六七四―二五番地先
要 図		キザミ	

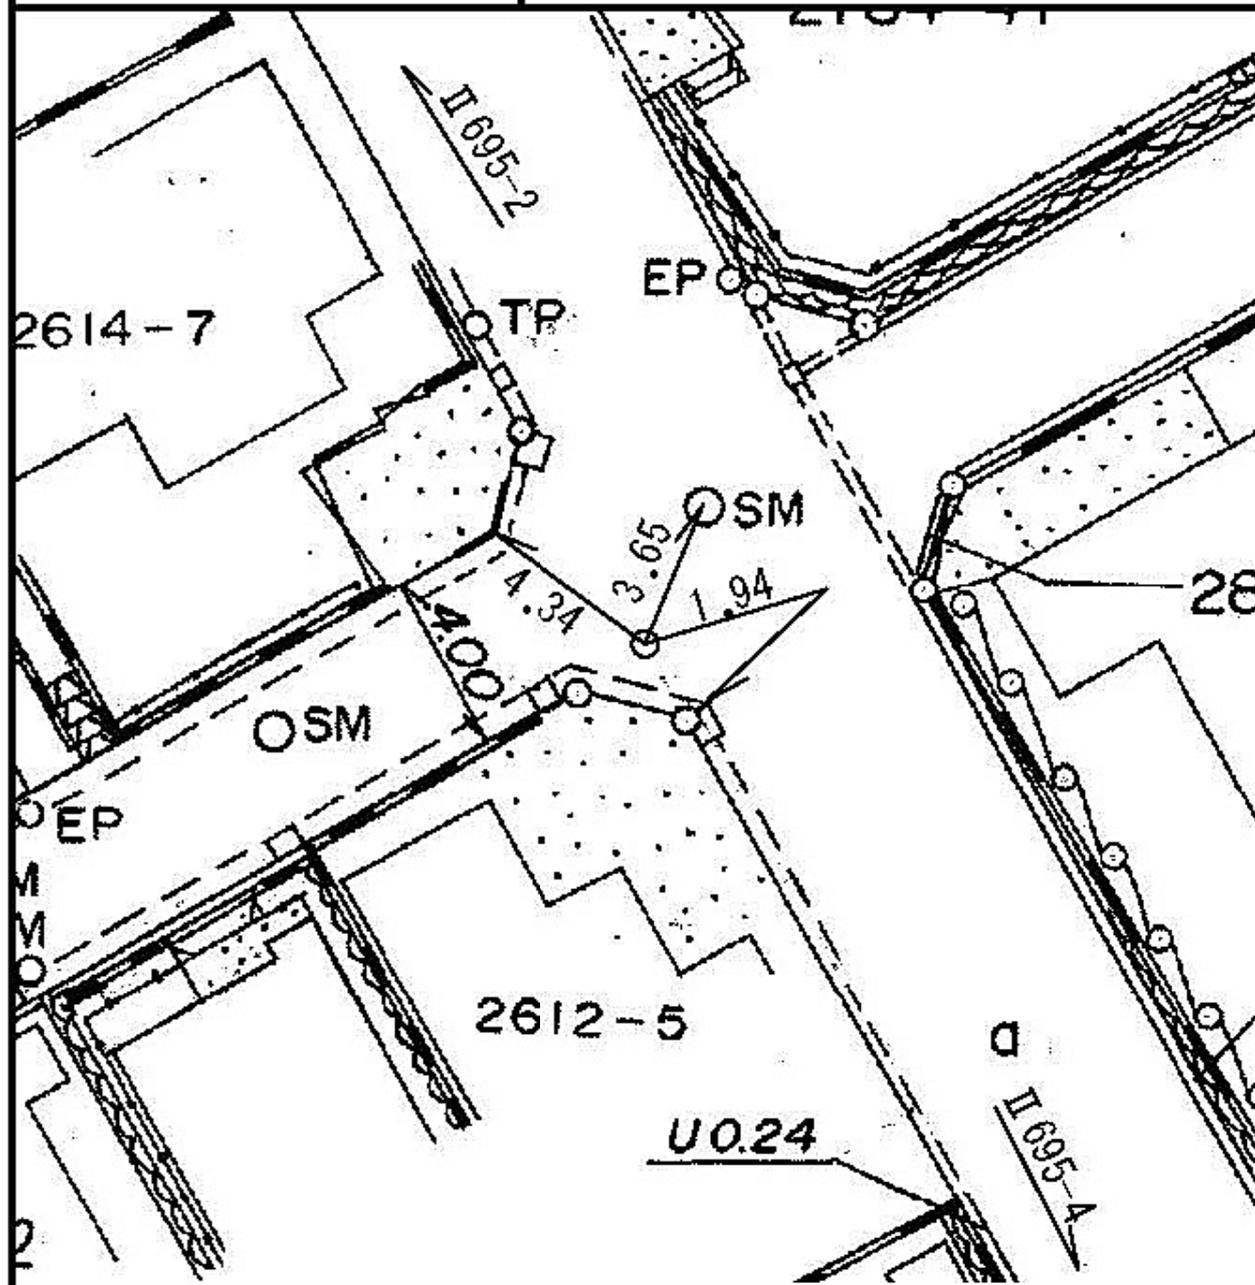

線番号	点番号	標識ノ種類	所在地
-----	-----	-------	-----

II 695	4	金属標・鋳・木杭 キザミ	神奈川県菅田町二六一二番地先
--------	---	-----------------	----------------

要 図

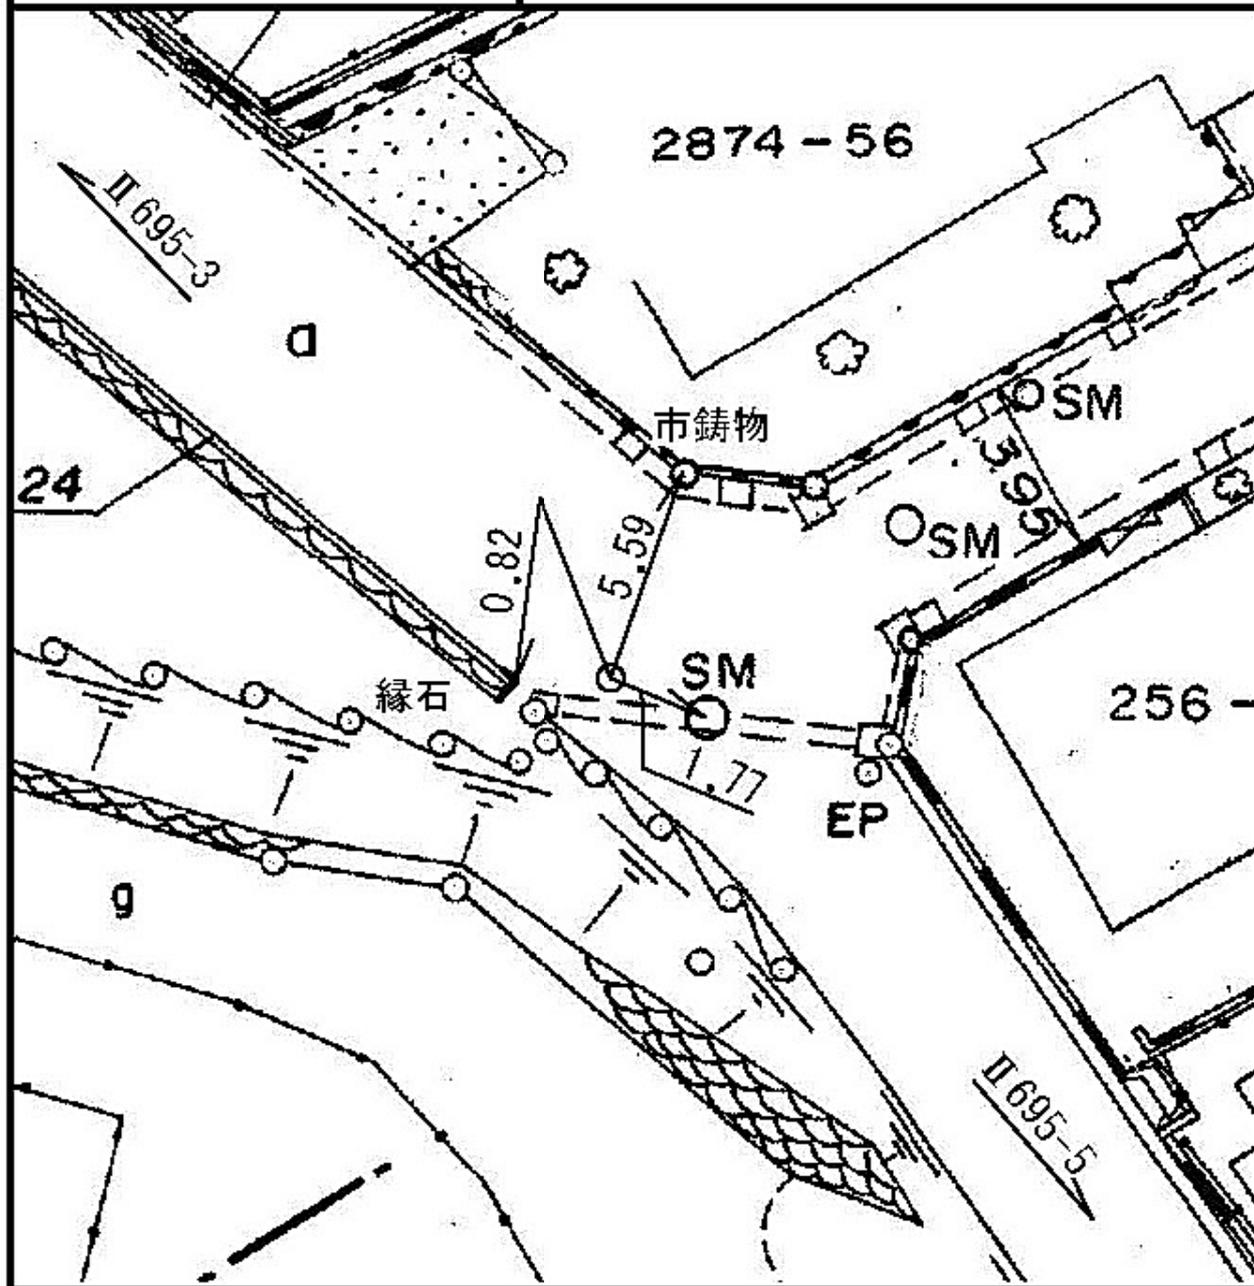


線 番 号	点 番 号	標 識 ノ 種 類	所 在 地
-------------	-------------	-----------	-------

II 695	5	金属標 ● 鋌 ● 木杭
--------	---	--

要 図	キザミ
-----	-----


神奈川区三枚町二五六―七番地先

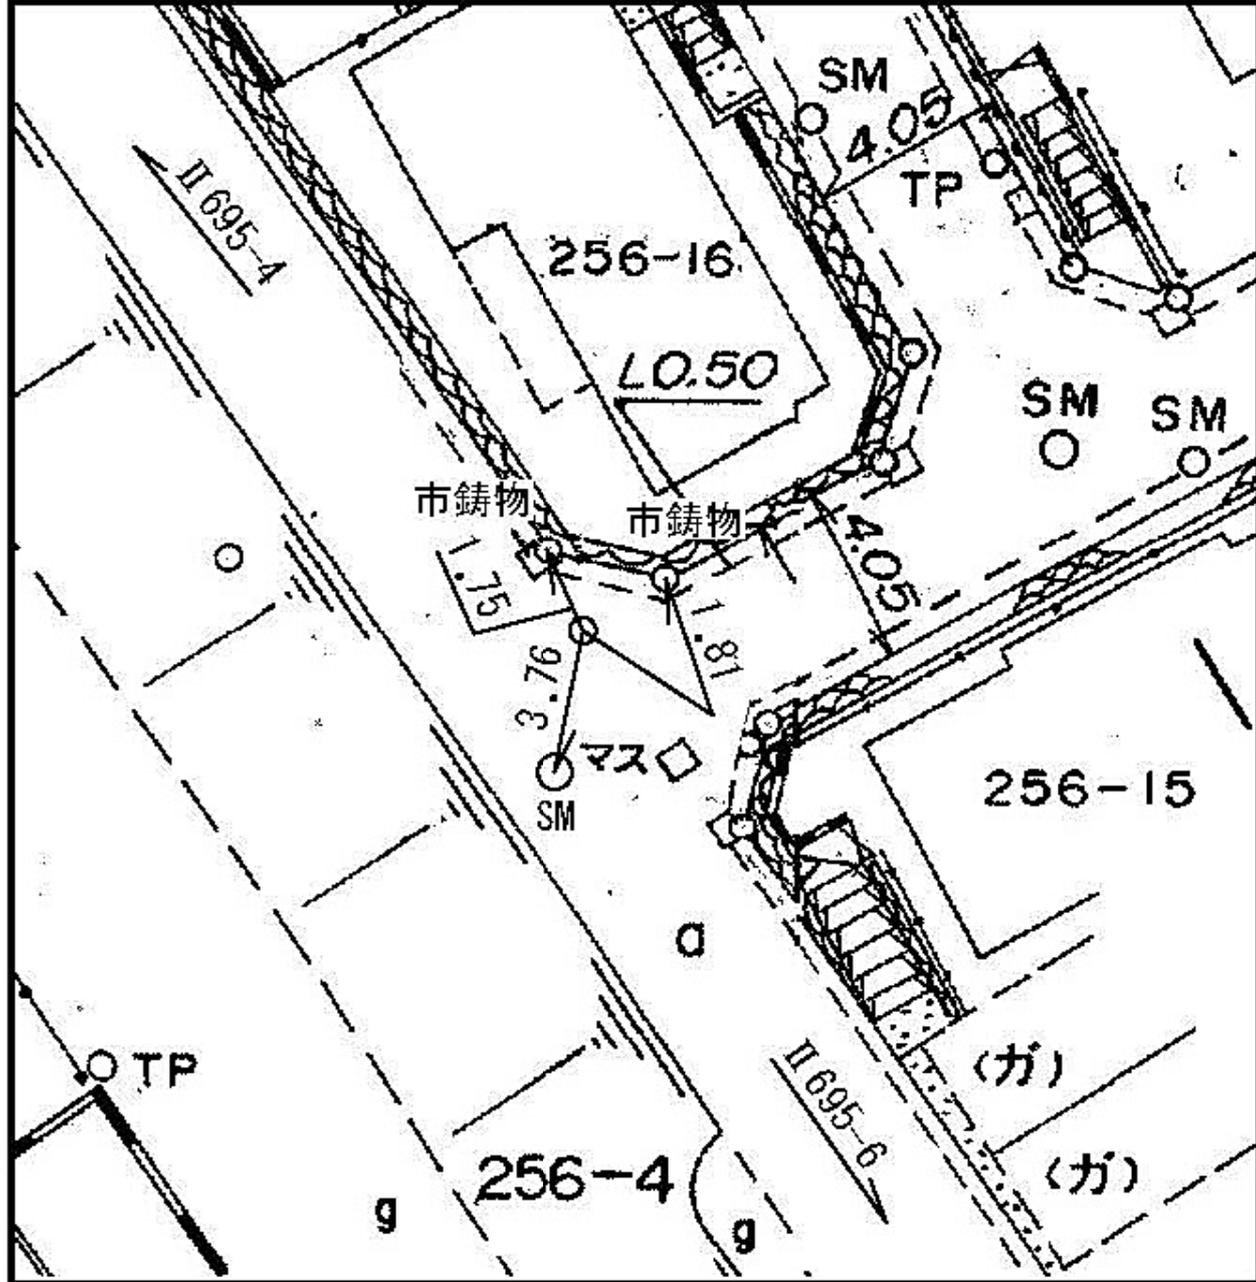

線番号	点番号	標識ノ種類	所在地
-----	-----	-------	-----

II 695	6	金属標 ● 鋌 ● 木杭 キザミ	神奈川区三枚町二五六―一 番地先
--------	---	---------------------	------------------

要 図		
-----	--	--

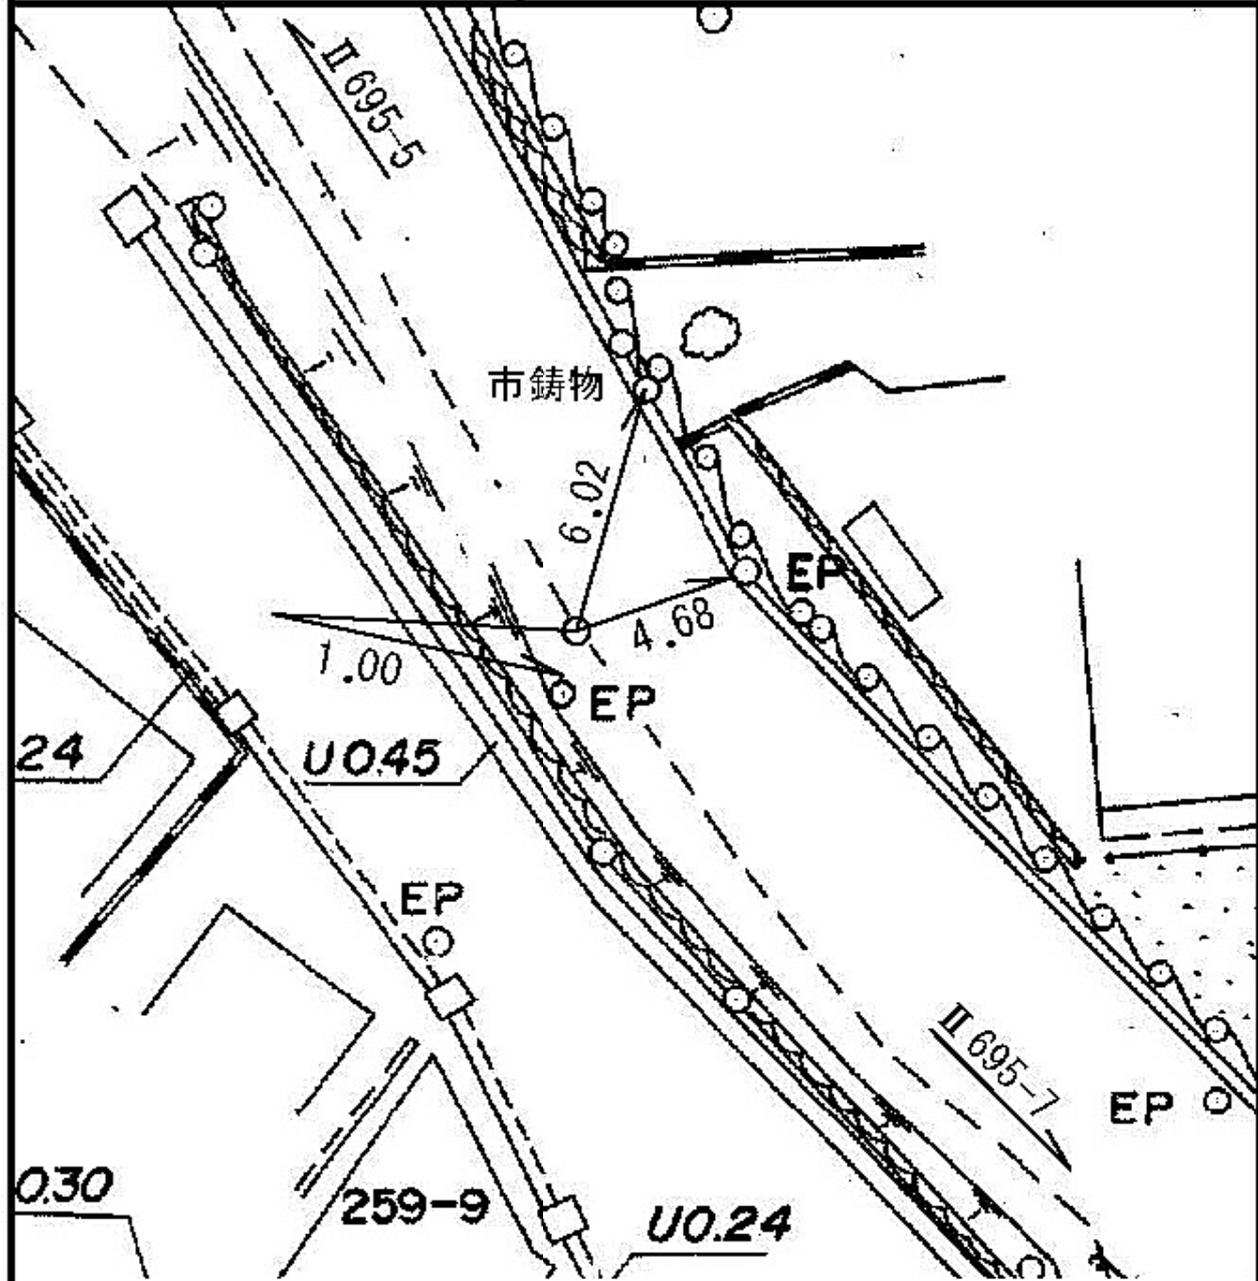


神奈川区三枚町二五六―一 番地先

線番号	点番号	標識ノ種類	所在地
II 695	7	<div style="border: 1px solid black; border-radius: 50%; padding: 5px; display: inline-block;">金属標</div> ・鋌・木杭	神奈川区三枚町二六七―四番地先
要 図		キザミ	




線番号	点番号	標識ノ種類	所在地
II 695	8	<div style="border: 1px solid black; border-radius: 50%; padding: 2px; display: inline-block;">金属標</div> ・鋸・木杭 キザニ	神奈川区三枚町二八〇―一 番地先
要 図			

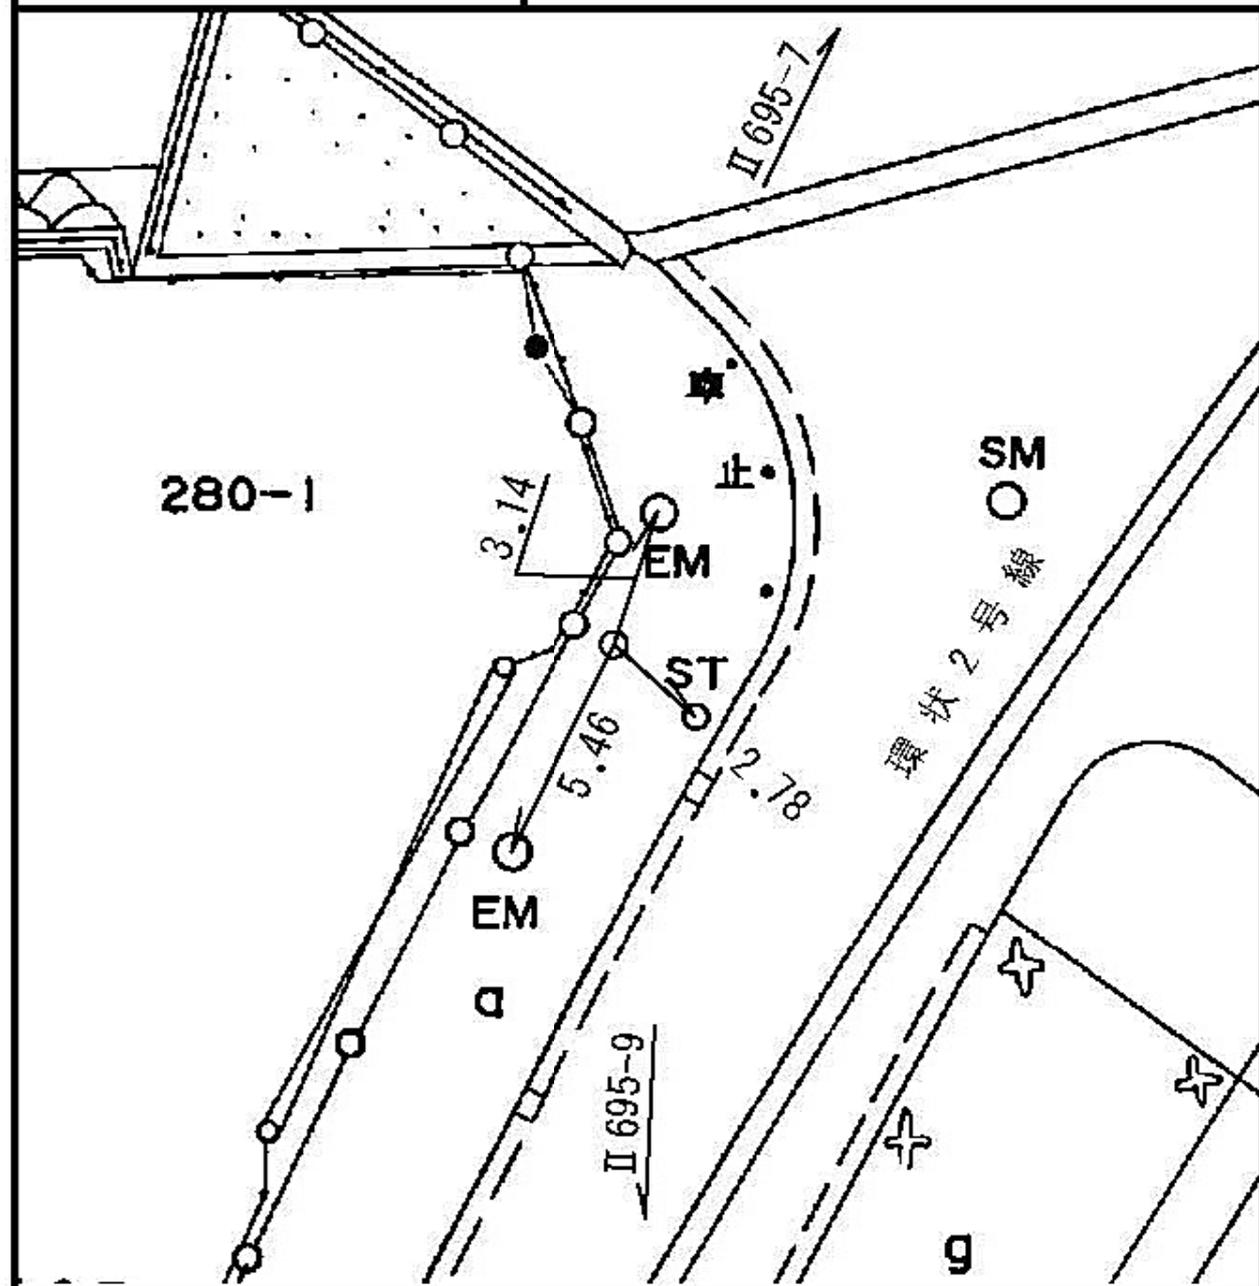

線番号	点番号	標識ノ種類	所在地
-----	-----	-------	-----

II 695	10	金属標 ● 鋸 ● 木杭 (金属標)	神奈川県三枚町三三二-1番地先
--------	----	-----------------------	-----------------

要 図	キザミ	
-----	-----	--

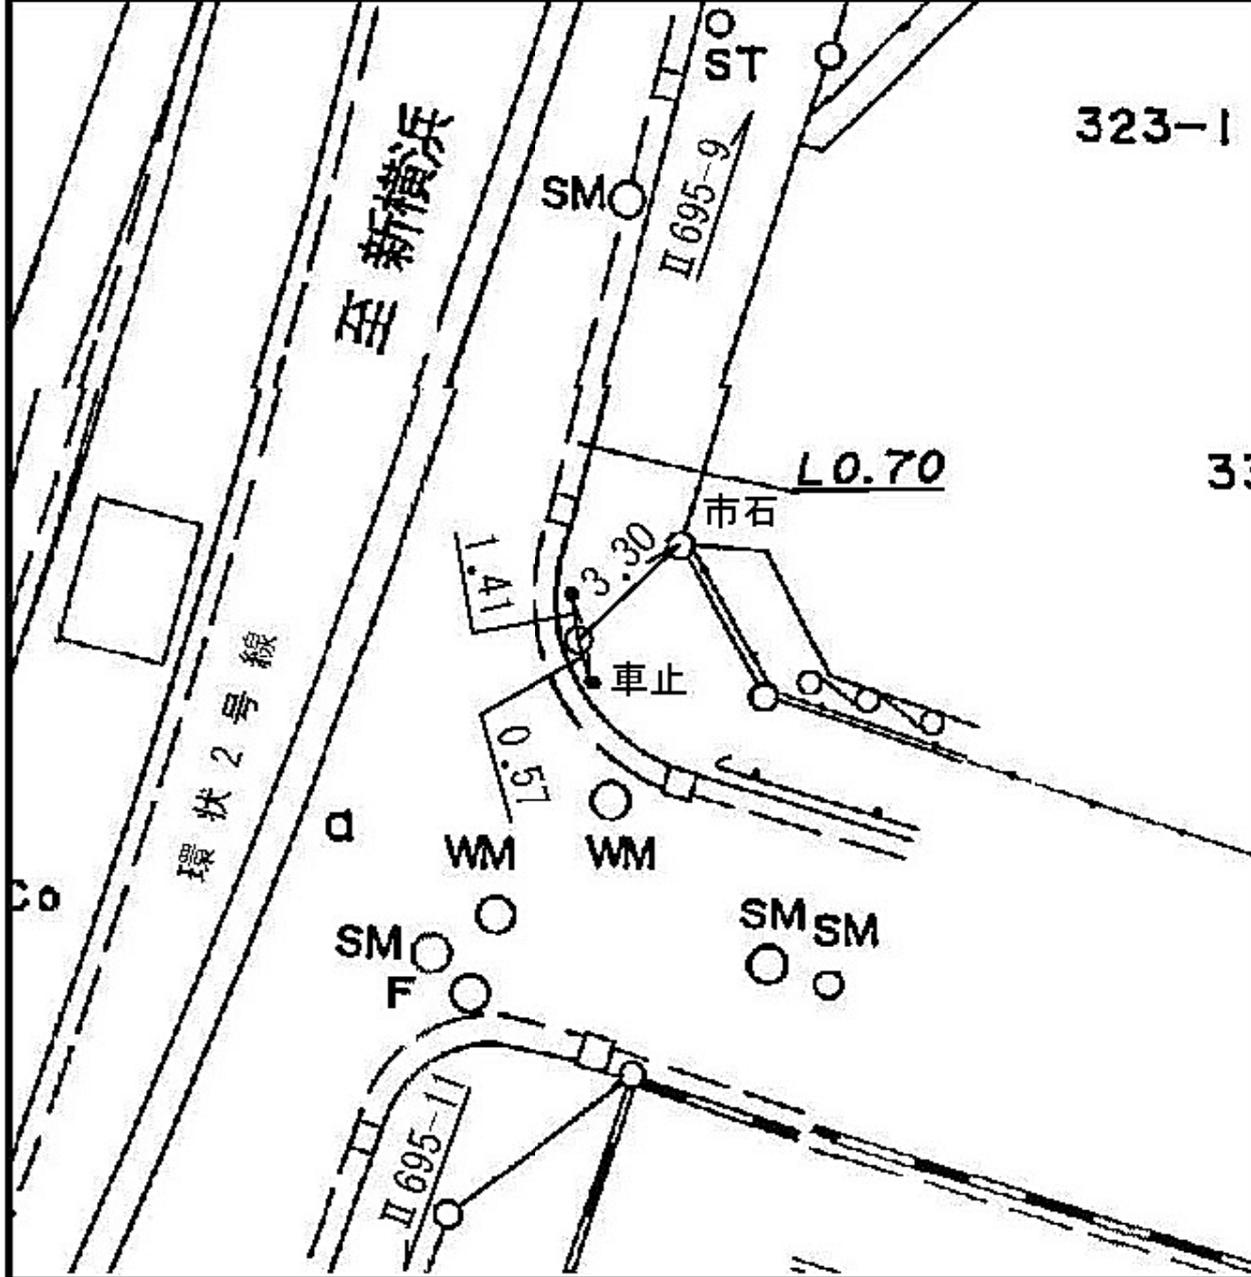

323-1
33
神奈川県三枚町三三二-1番地先

線番号	点番号	標識ノ種類	所在地
-----	-----	-------	-----


II 695	11
--------	----

金属標 ● 鋌 ● 木杭


神奈川県三枚町四三一―二番地先

要 図

キザミ

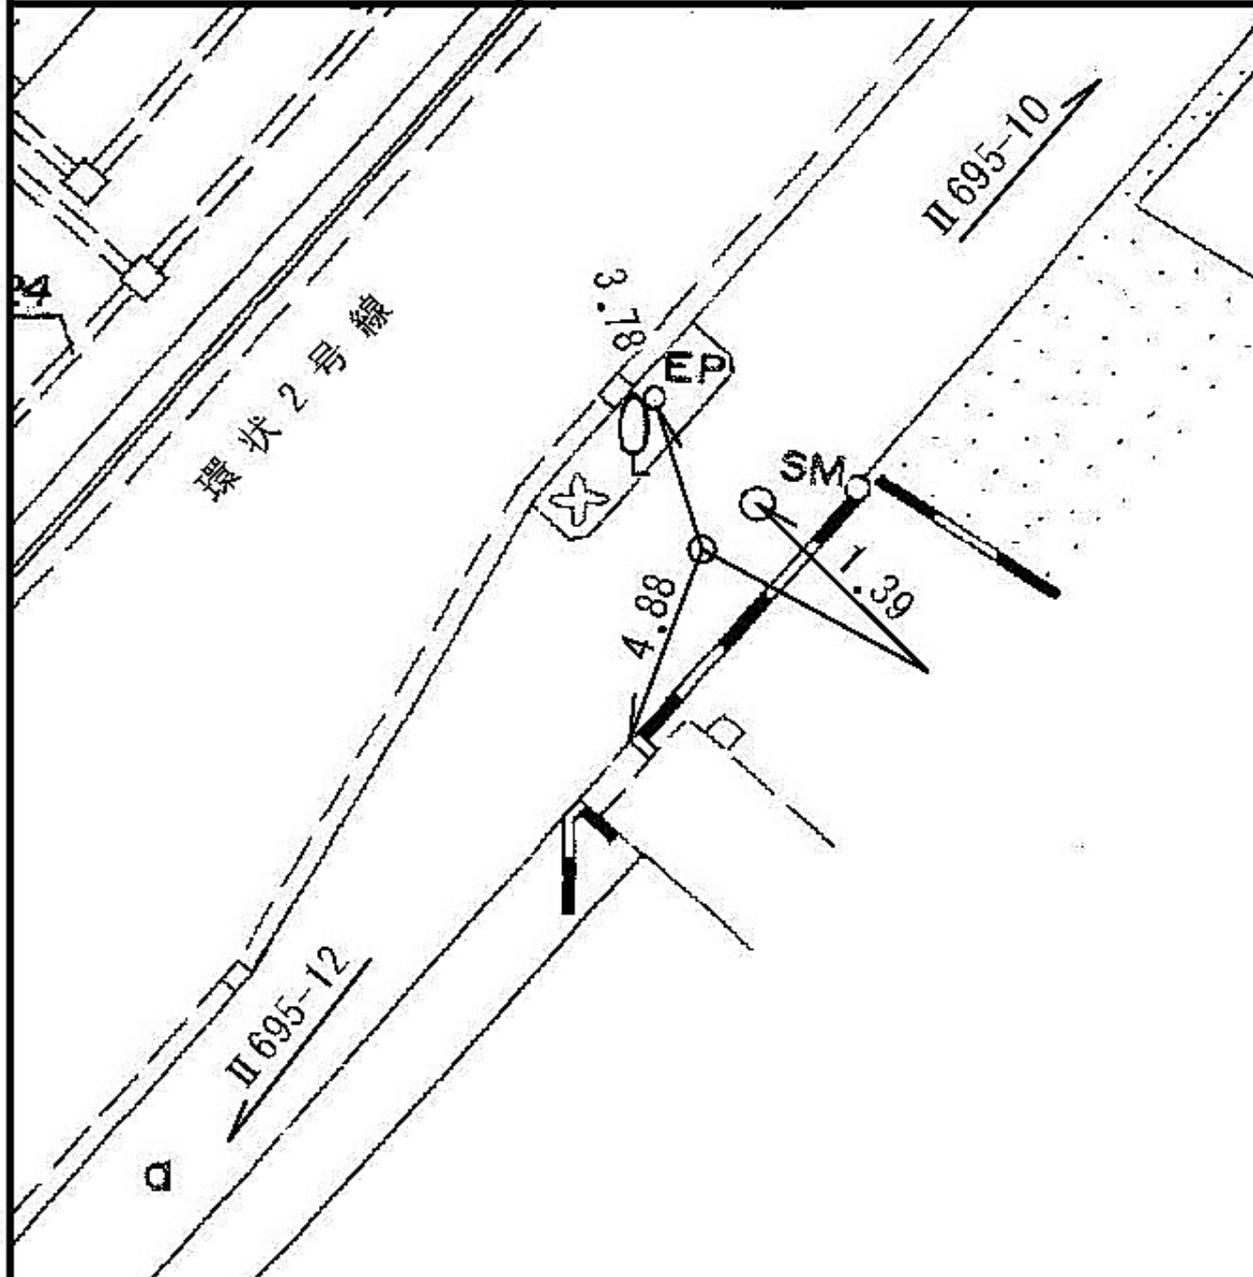

線 番 号	点 番 号	標 識 ノ 種 類	所 在 地
Ⅱ 695	12	金属標 ● 鋌 ● 木杭 キザミ	神奈川区三枚町四五一一番地先
要 図			

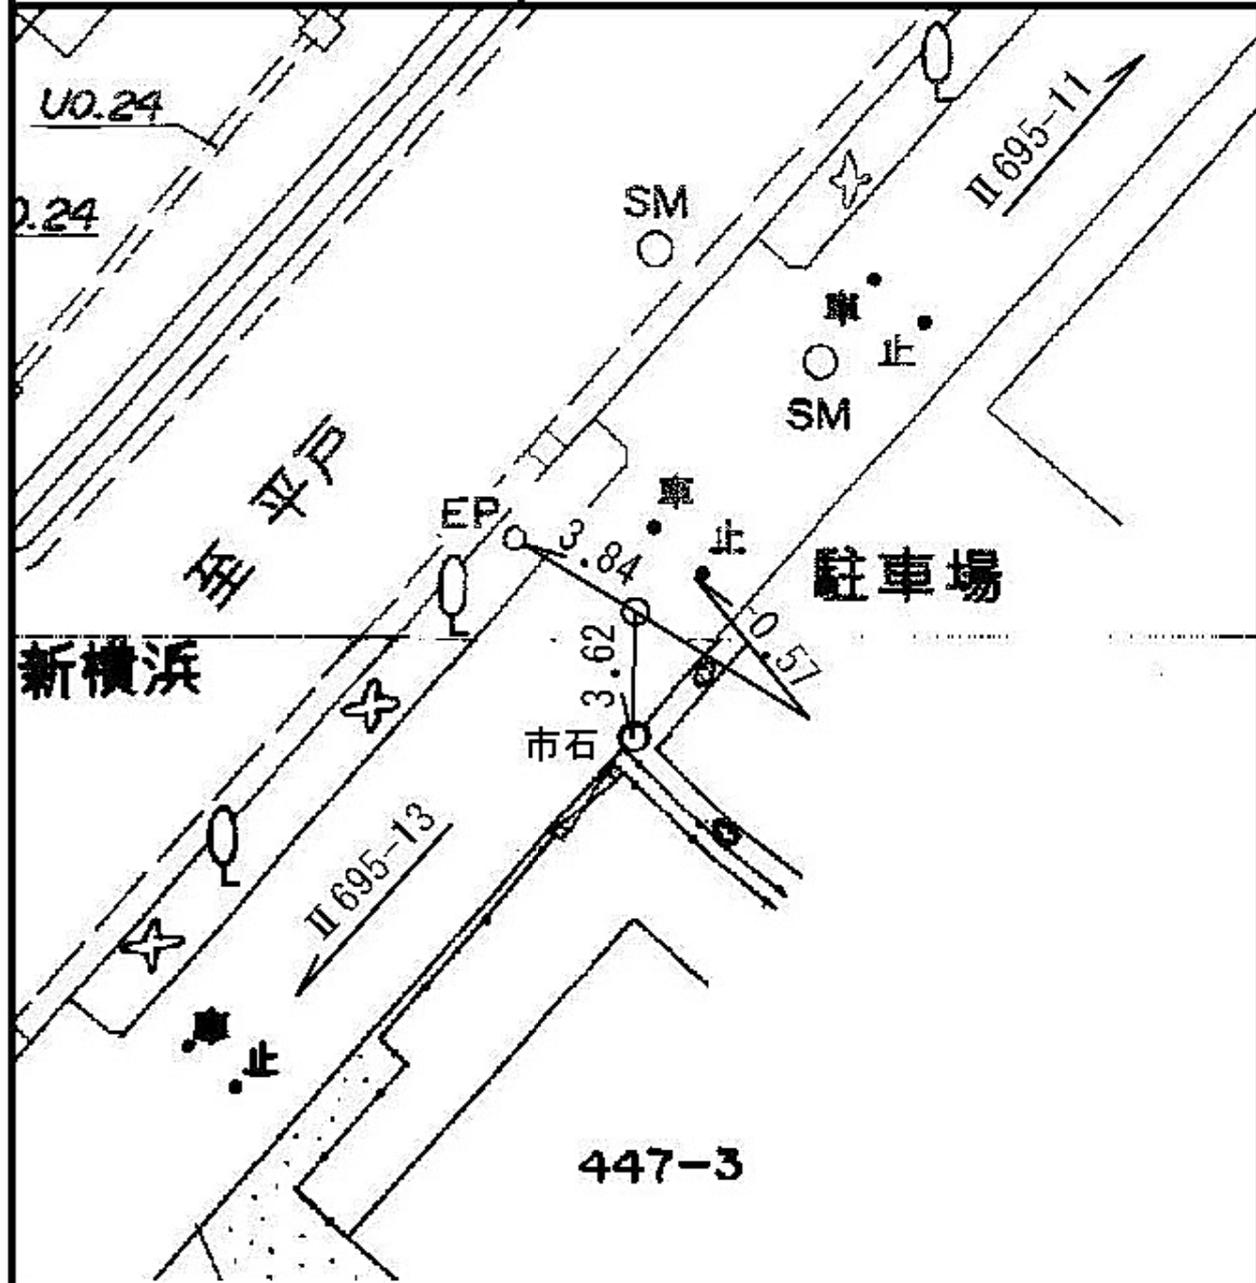


線番号	点番号	標識ノ種類	所在地
-----	-----	-------	-----


II 695	13	金属標 ・鋌・木杭
--------	----	---

要 図	キザミ
-----	-----

神奈川県三枚町六九五-1番地先

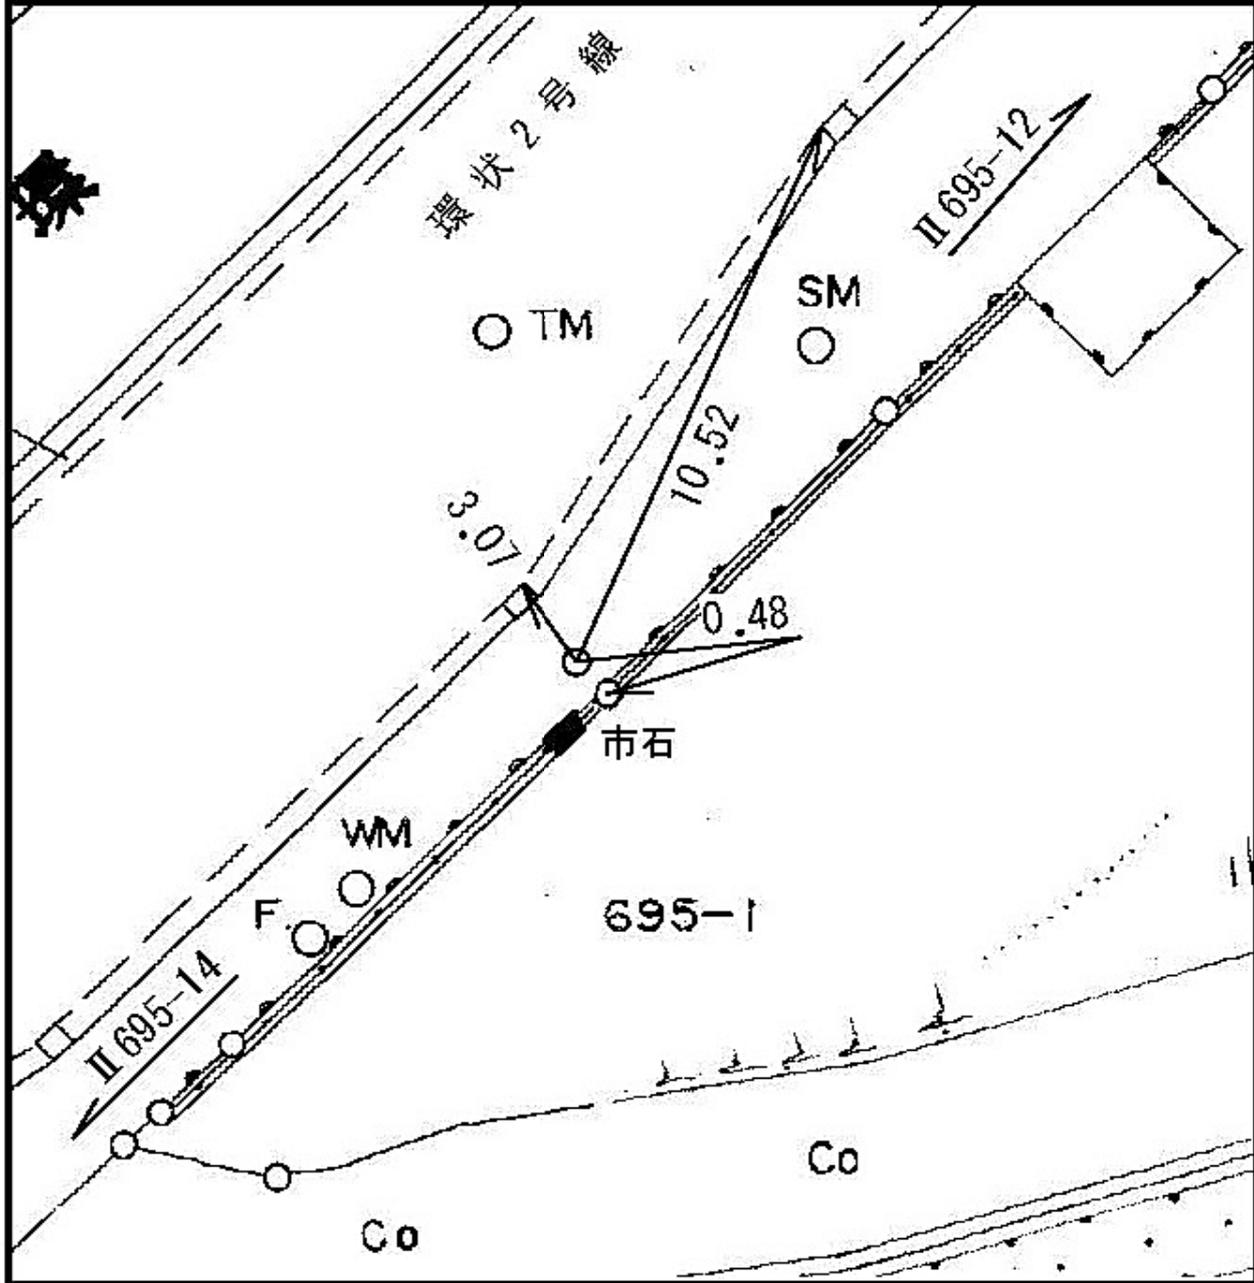


線 番 号	点 番 号	標 識 ノ 種 類	所 在 地
Ⅱ 695	14	金属標 ● 鋌 ● 木杭 キザミ	神奈川区三枚町六七一一番地先
要 図			

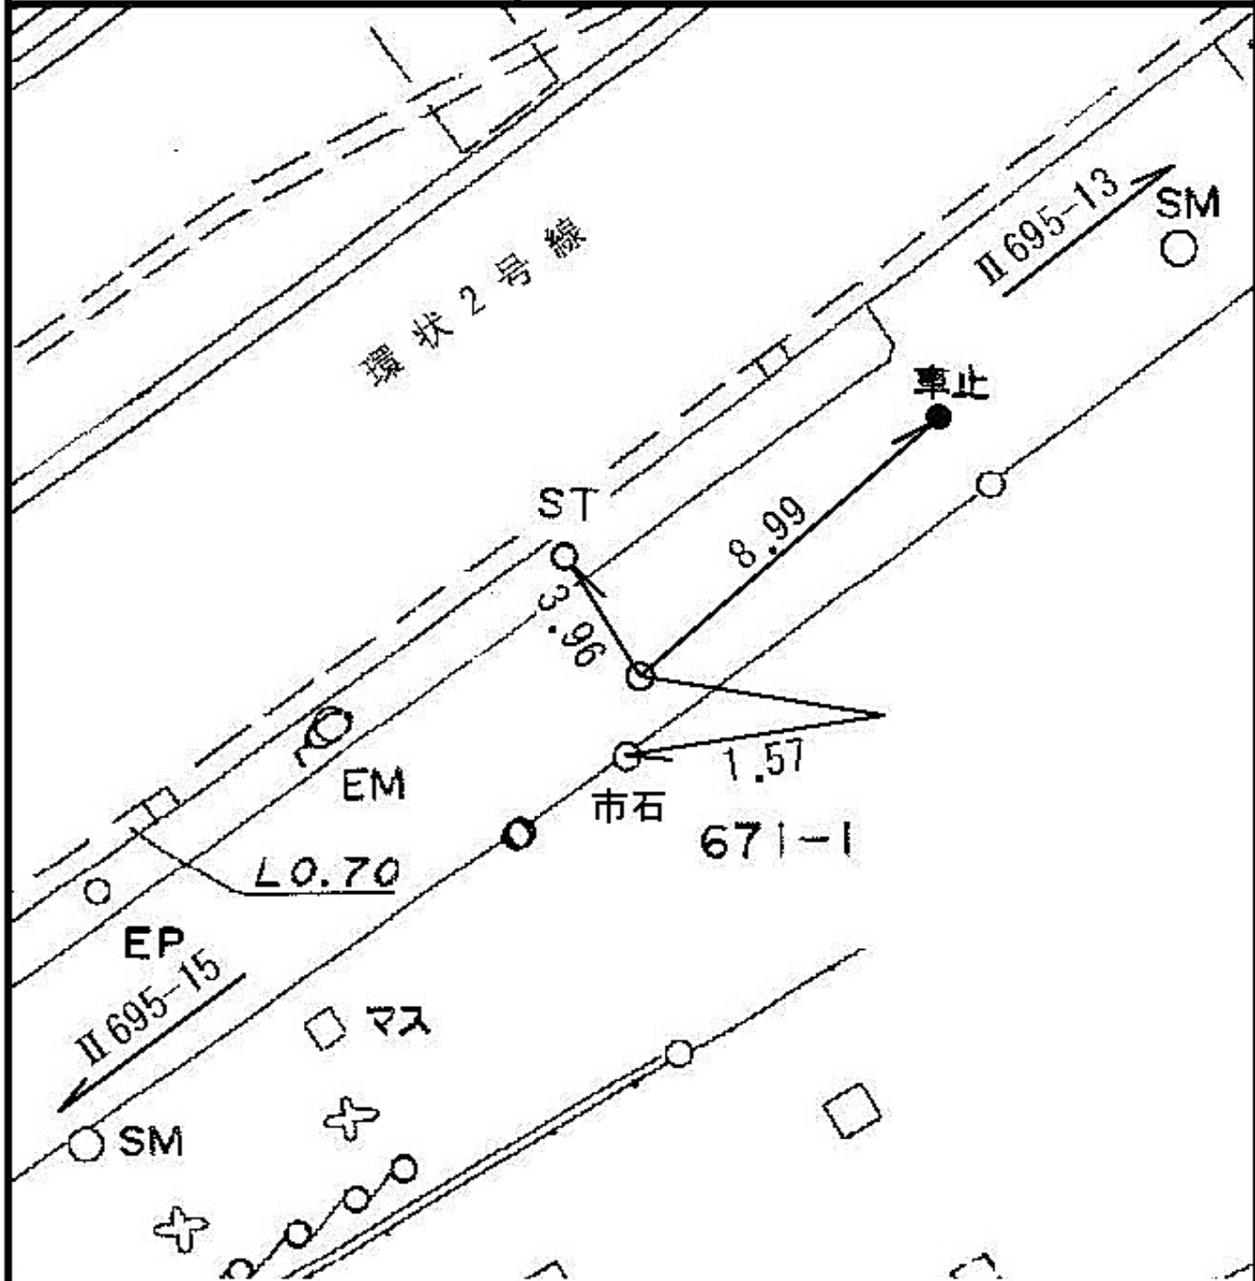

線番号	点番号	標識ノ種類	所在地
-----	-----	-------	-----

II 695	16	金属標 ● 鋺 ● 木杭 キザミ	神奈川県羽沢町八五-一番地先
--------	----	---------------------	----------------


要 図	キザミ	
-----	-----	--

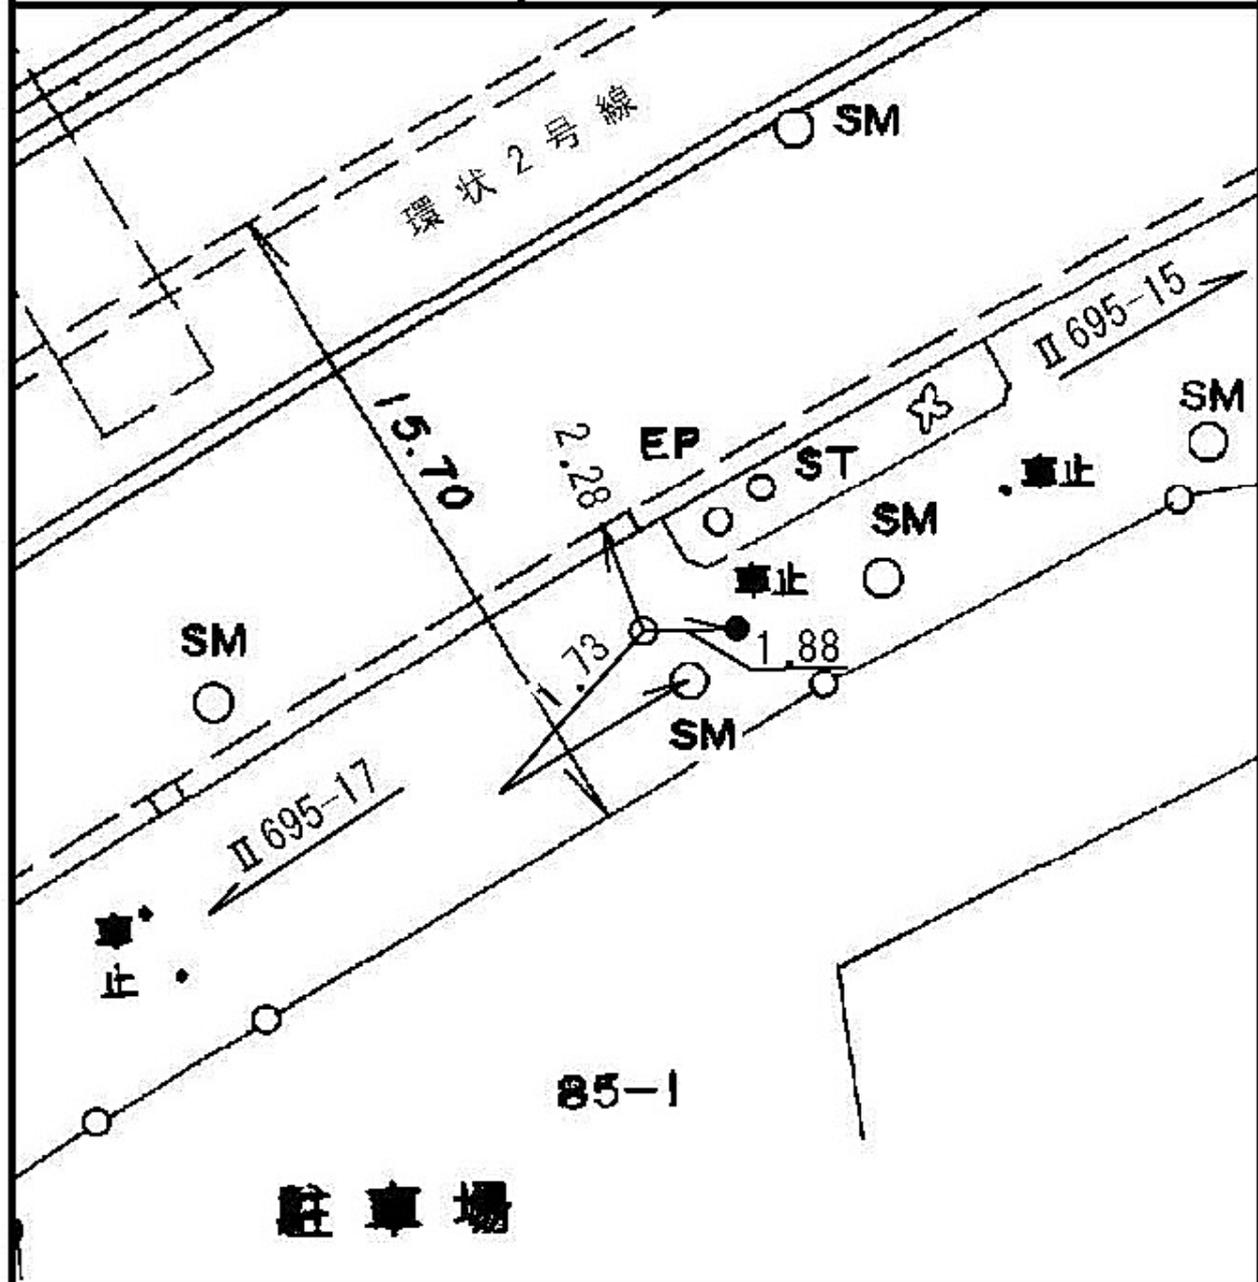

線番号	点番号	標識ノ種類	所在地
-----	-----	-------	-----


Ⅱ 695	17	金属標 ● 鋸 ● 木杭	神奈川県羽沢町一六―一番地先
-------	----	--------------	----------------

要 図	キザミ
-----	-----

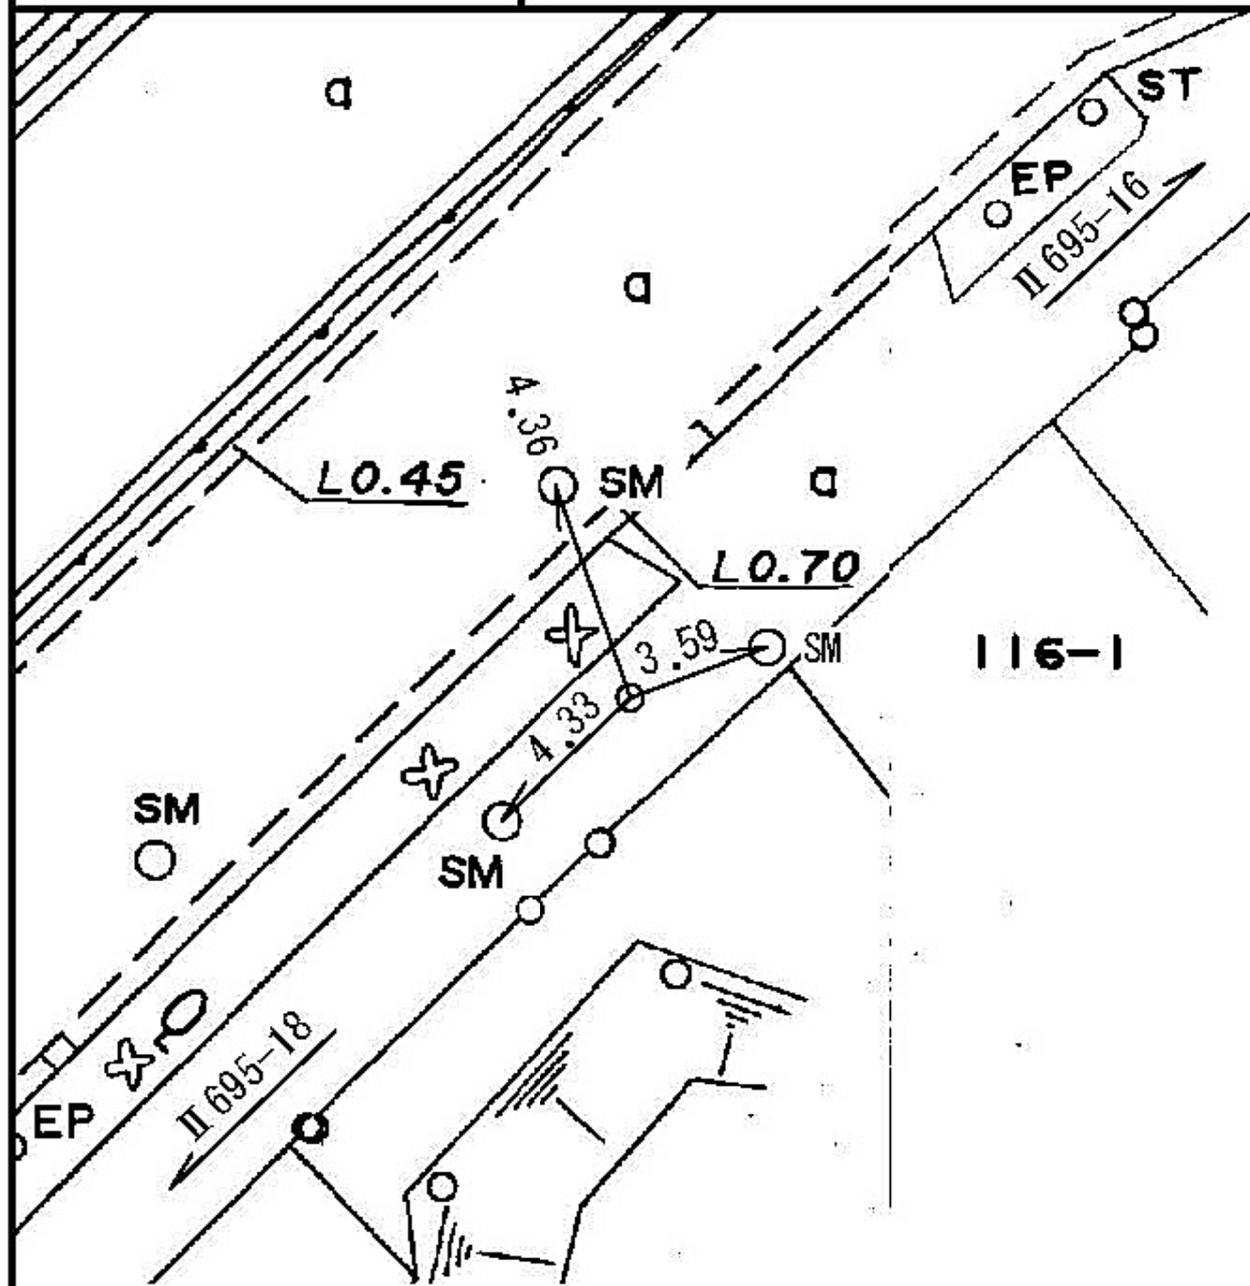


神奈川県羽沢町一六―一番地先

線 番 号	点 番 号	標 識 ノ 種 類	所 在 地
Ⅱ 695	18	金属標 ・鋌・木杭 キザミ	神奈川区羽沢町一三六番地先
要 図			

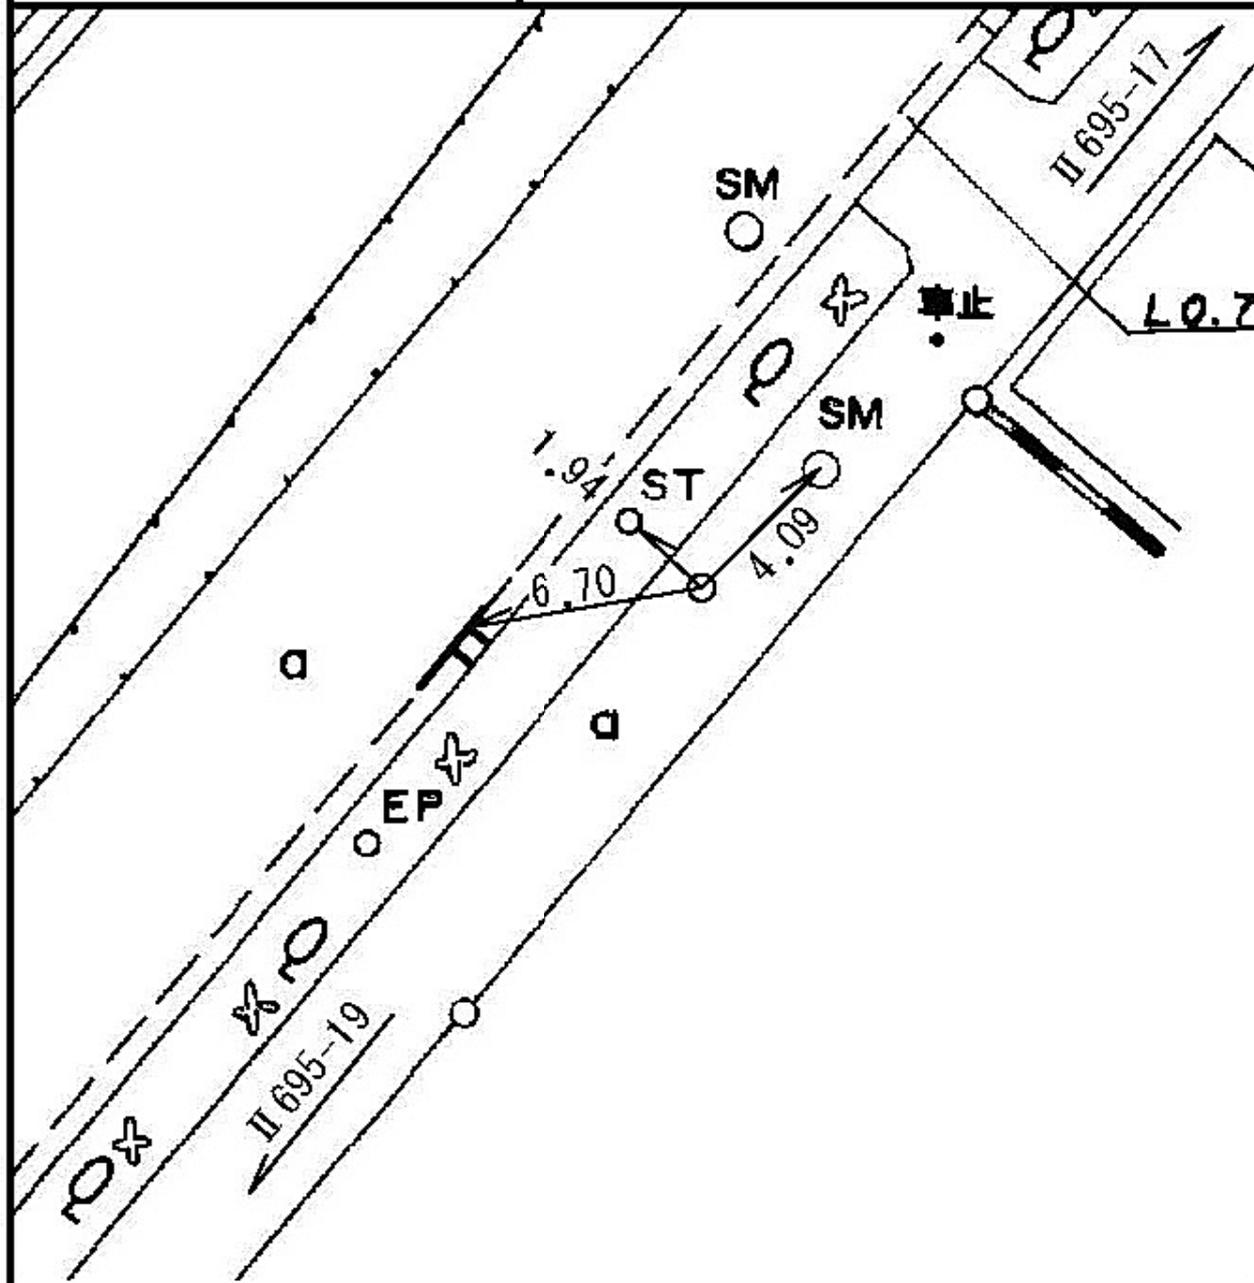

線番号	点番号	標識ノ種類	所在地
Ⅱ 695	19	金属標 ● 鋌 ● 木杭 キザミ	神奈川区羽沢町一九一―四番地先
要 図			

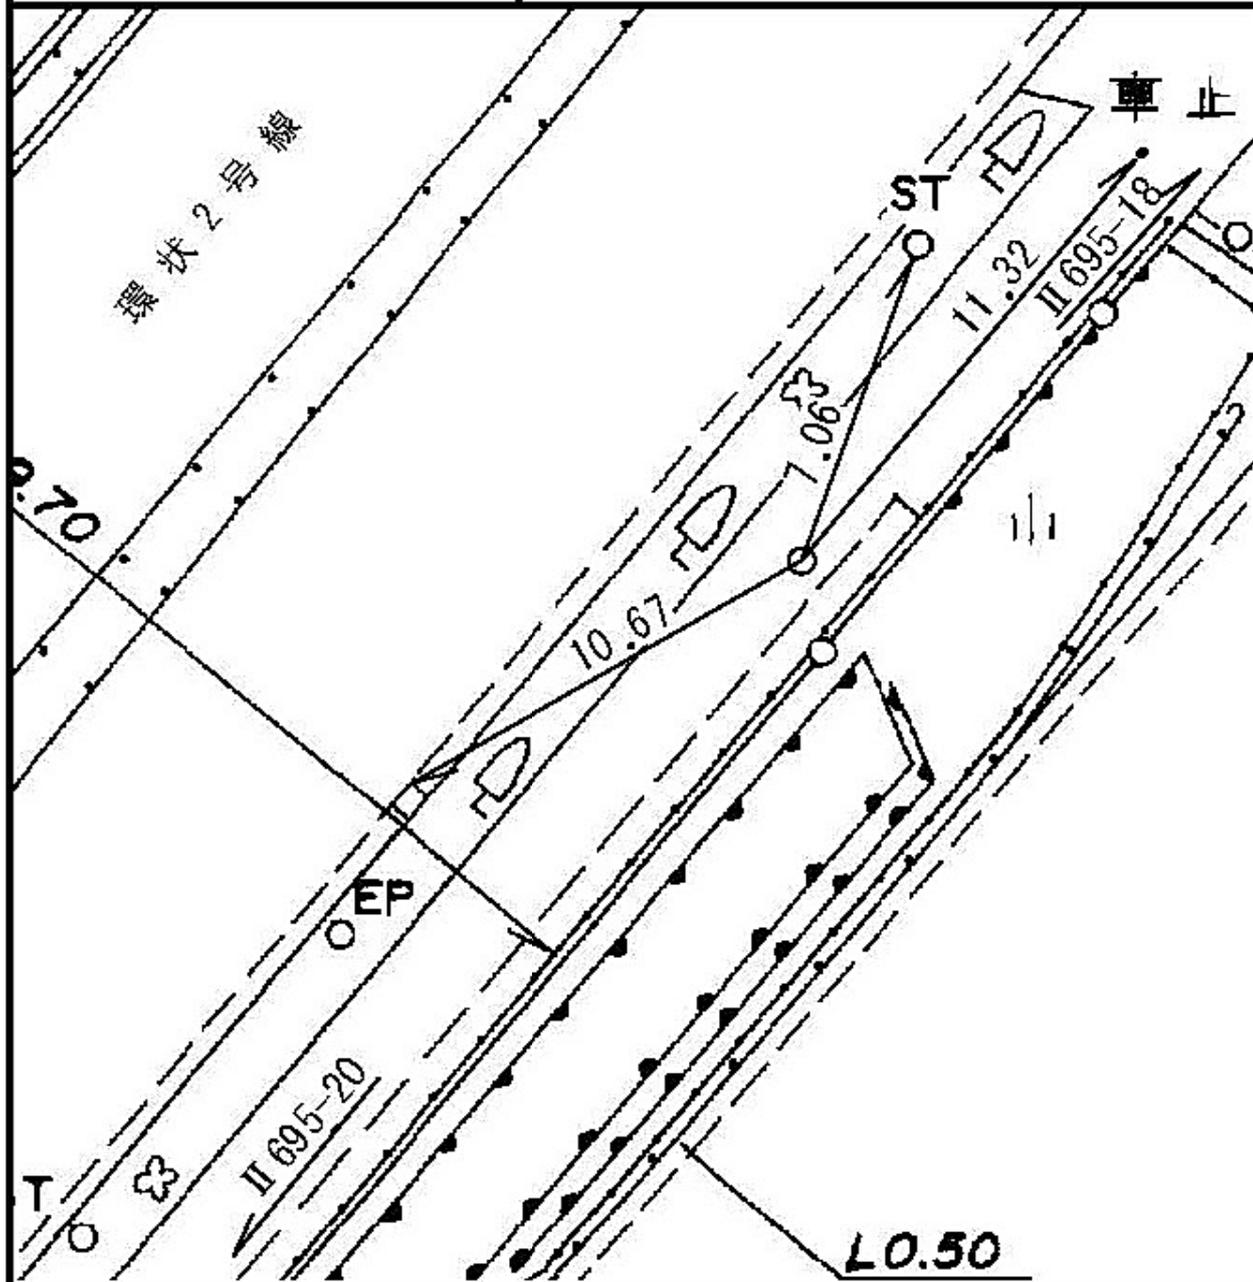


線番号	点番号	標識ノ種類	所在地
-----	-----	-------	-----

II 695	21	金属標 ● 鋸 ● 木杭 キザミ
--------	----	---------------------

要 図	
-----	--

神奈川県羽沢南二丁目四四番地先

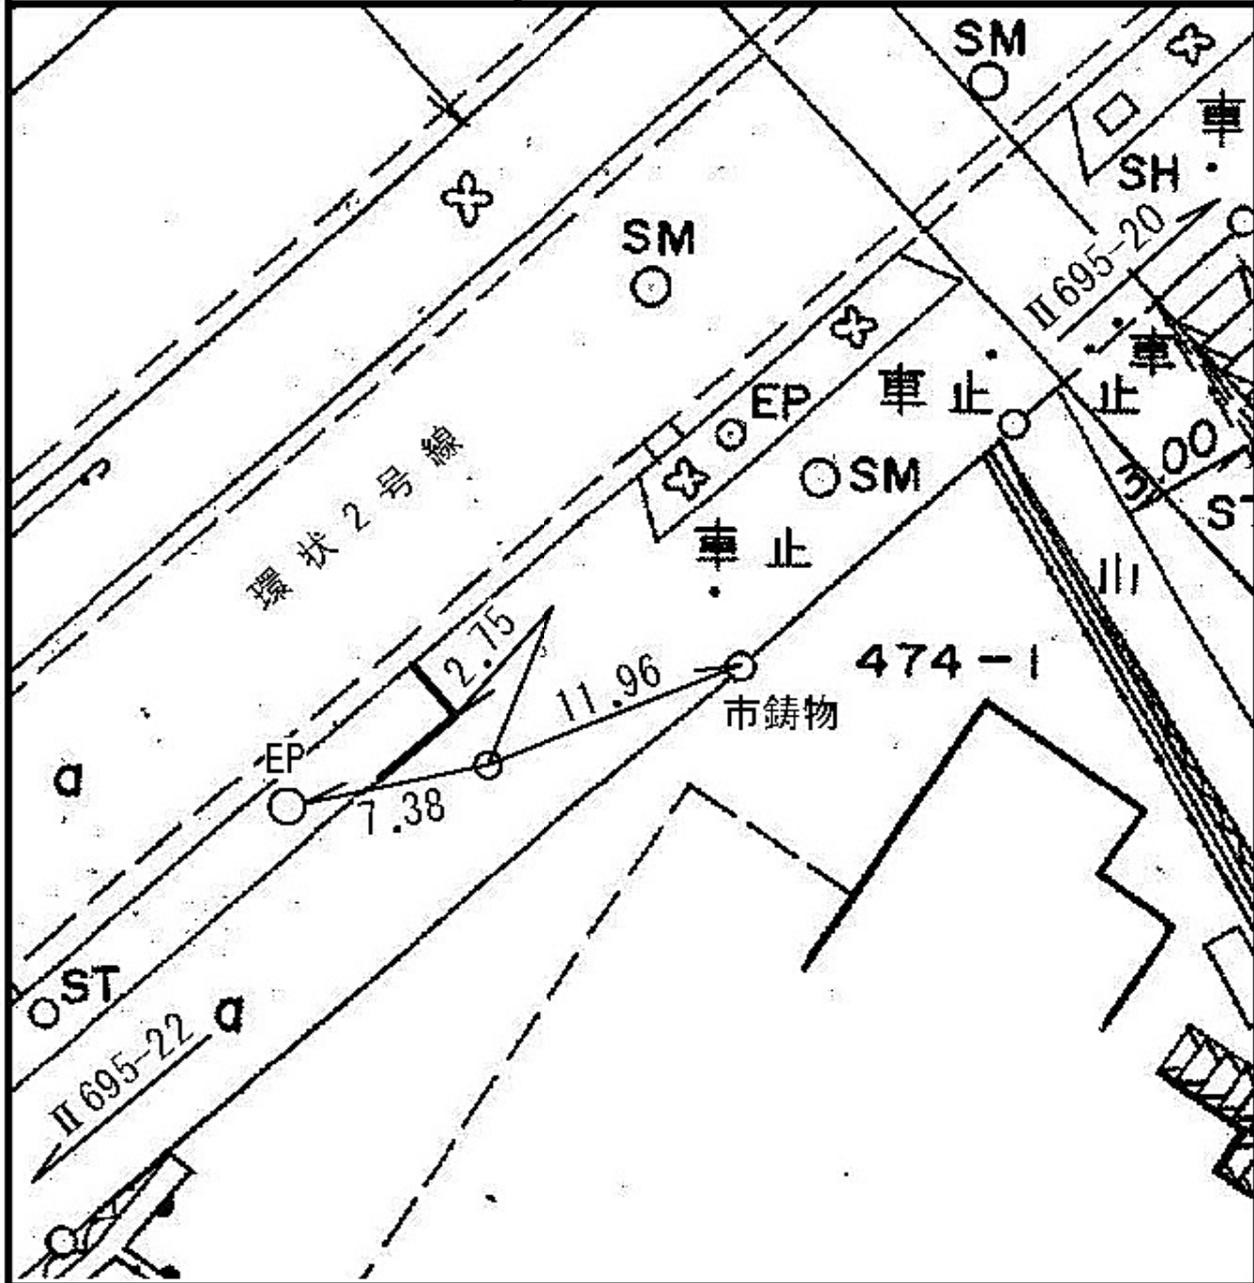


線 番 号	点 番 号	標 識 ノ 種 類	所 在 地
-------------	-------------	-----------	-------

Ⅱ 695	22	金属標 ● 鋸 ● 木杭
-------	----	--

要 図	キザミ
-----	-----


神奈川区羽沢南二丁目四四番地先

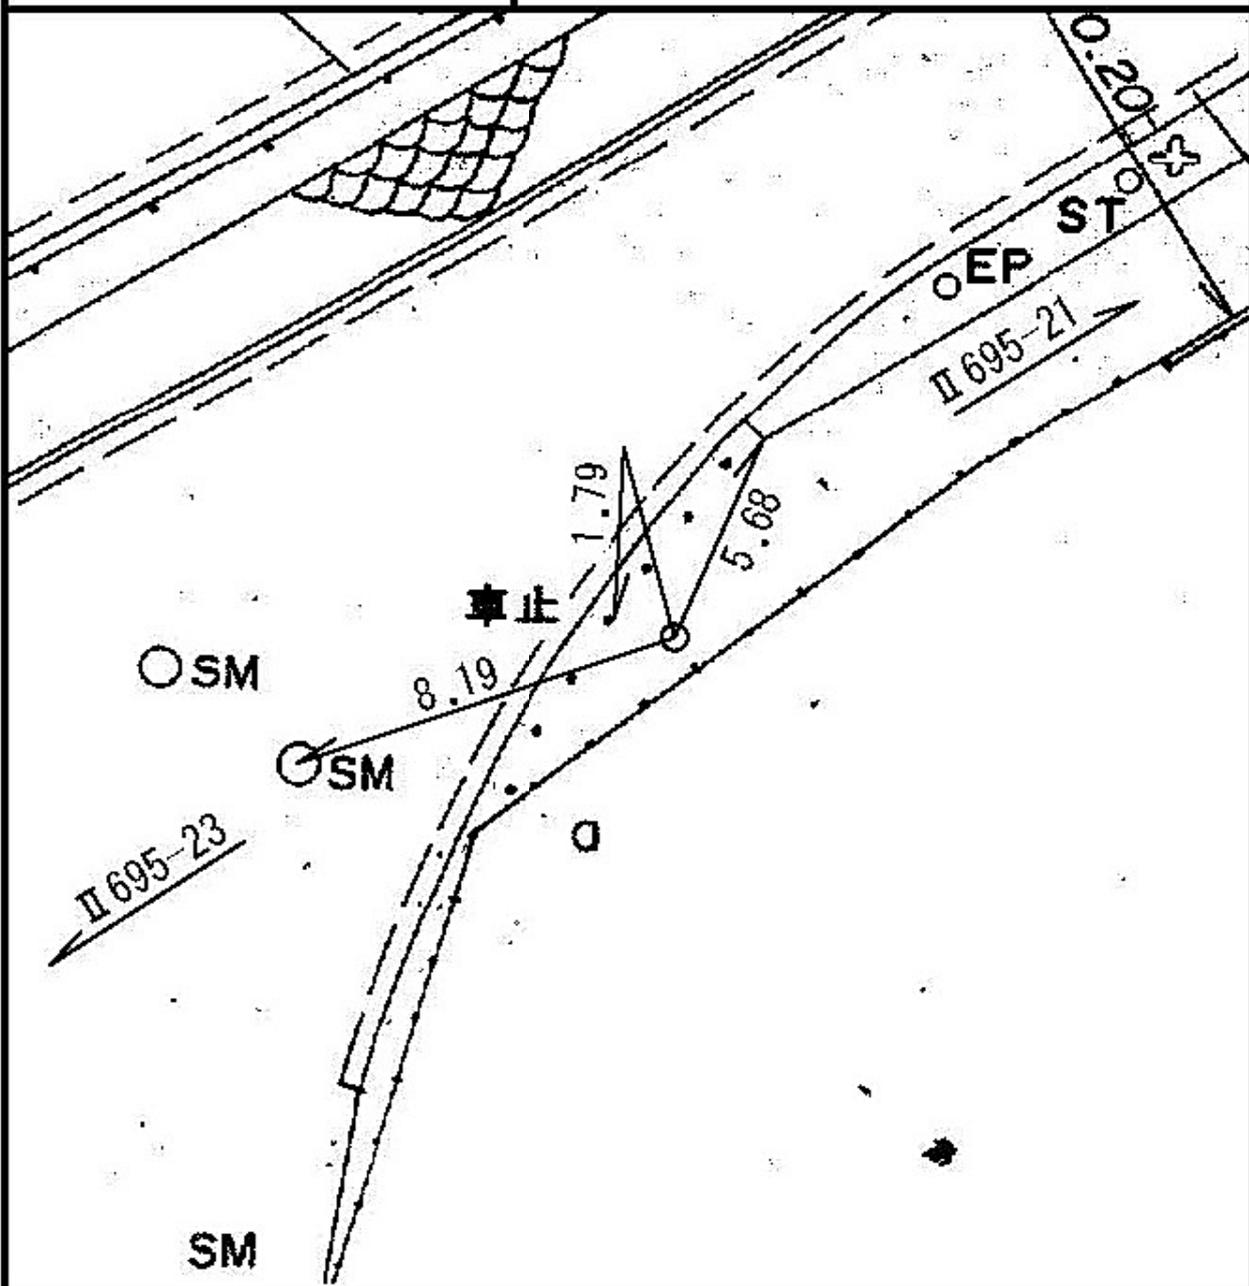

線 番 号	点 番 号	標 識 ノ 種 類	所 在 地
-------------	-------------	-----------	-------


Ⅱ 695	23	金属標 ・鋌・木杭 キザミ
-------	----	--

要 図	
-----	--

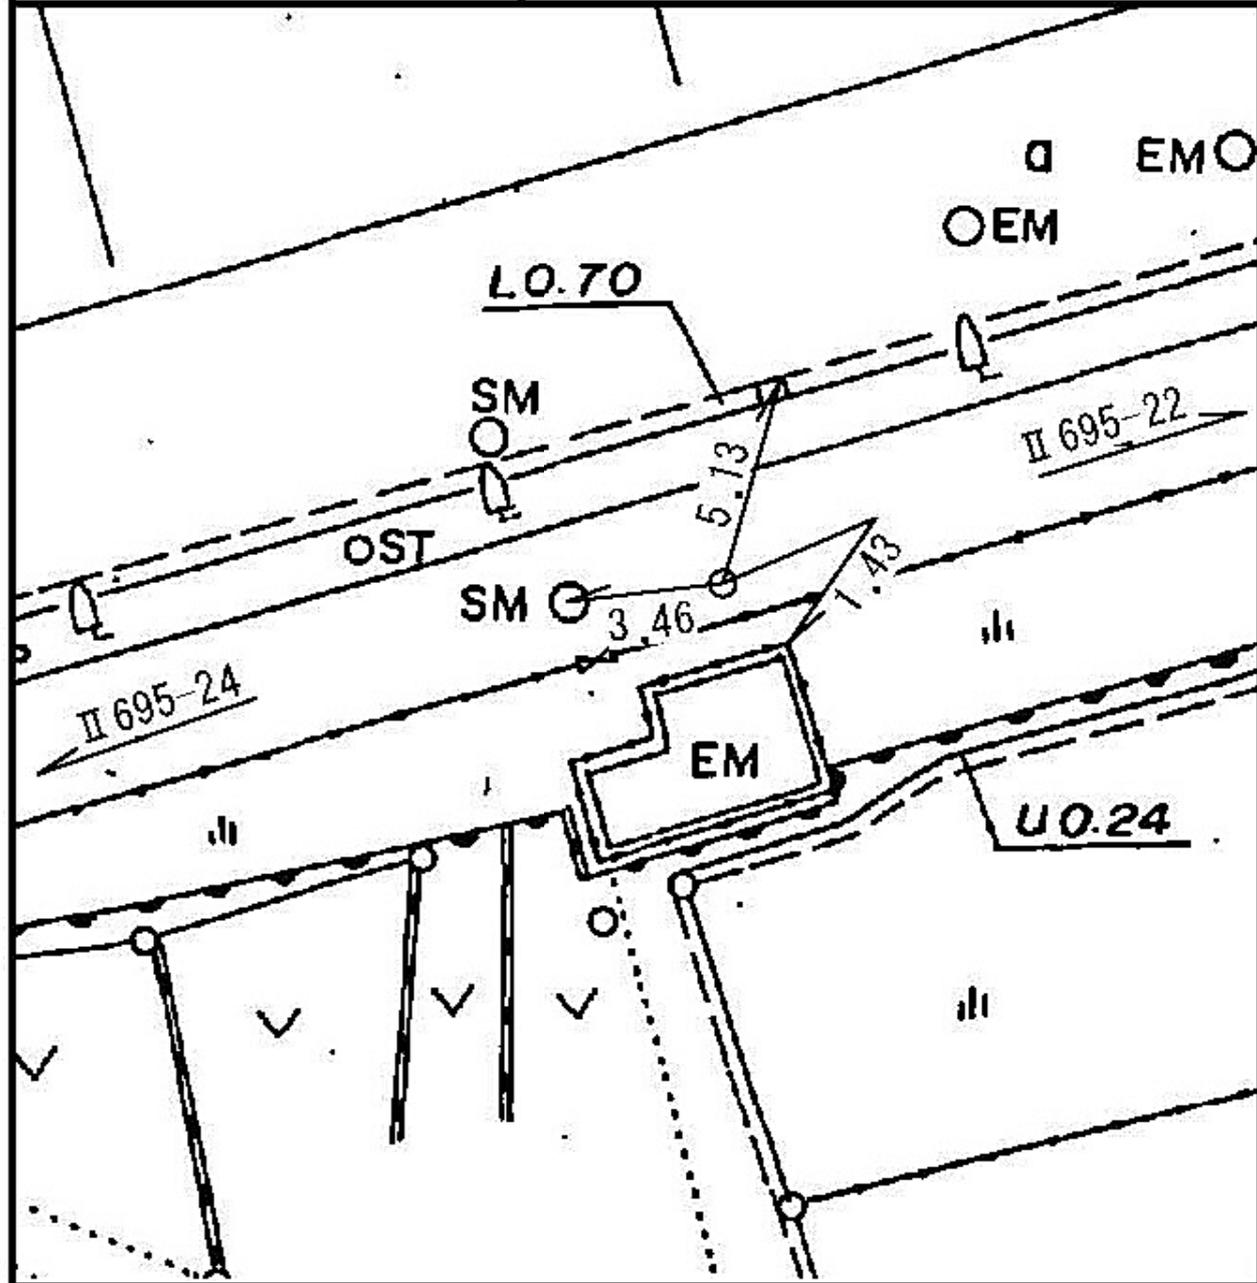

神奈川区羽沢南三丁目二二番地先


線番号	点番号	標識ノ種類	所在地
II 695	24	金属標 ● 鋸 ● 木杭 キザミ	神奈川区羽沢南三丁目三二―一 番地先
要 図			

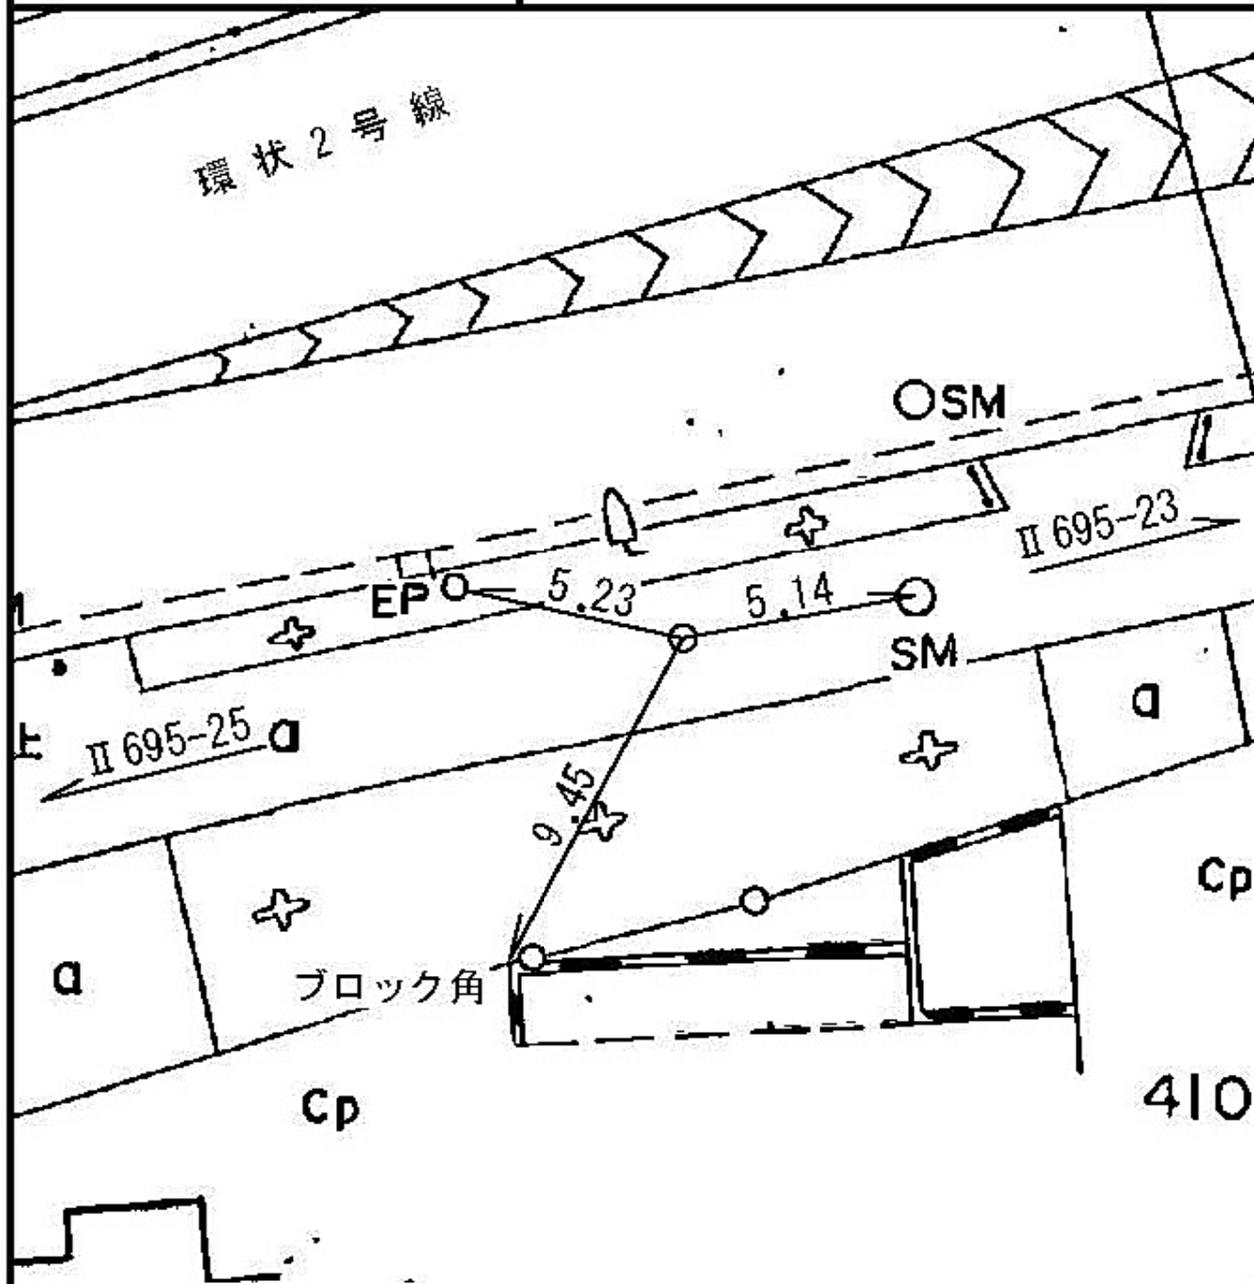


線番号	点番号	標識ノ種類	所在地
II 695	25	(金属標) ● 鋸 ● 木杭 キザミ	神奈川区羽沢南四丁目一番地先
要 図			



線 番 号	点 番 号	標 識 ノ 種 類	所 在 地
Ⅱ 695	26	金属標 ● 鋌 ● 木杭 キザミ	保土ヶ谷区東川島町六五―一 番地先
要 図			

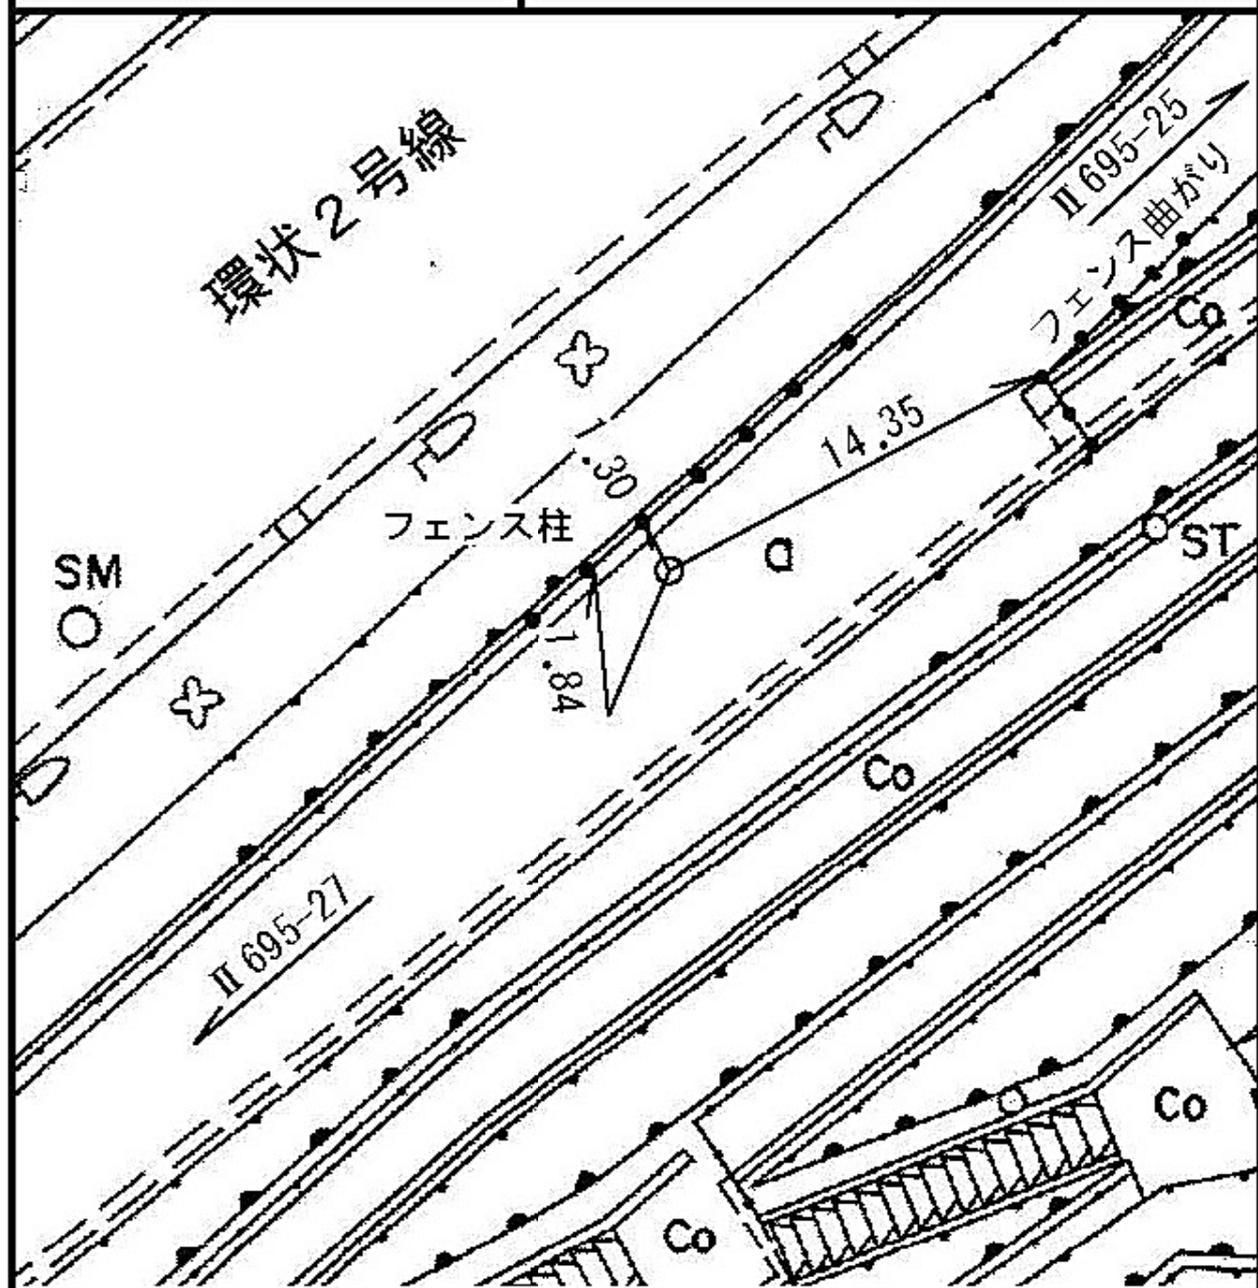

線 番 号	点 番 号	標 識 ノ 種 類	所 在 地
Ⅱ 695	27	金属標 ・鋸・木杭 キザミ	保土ヶ谷区東川島町六四一四番地先
要 図			

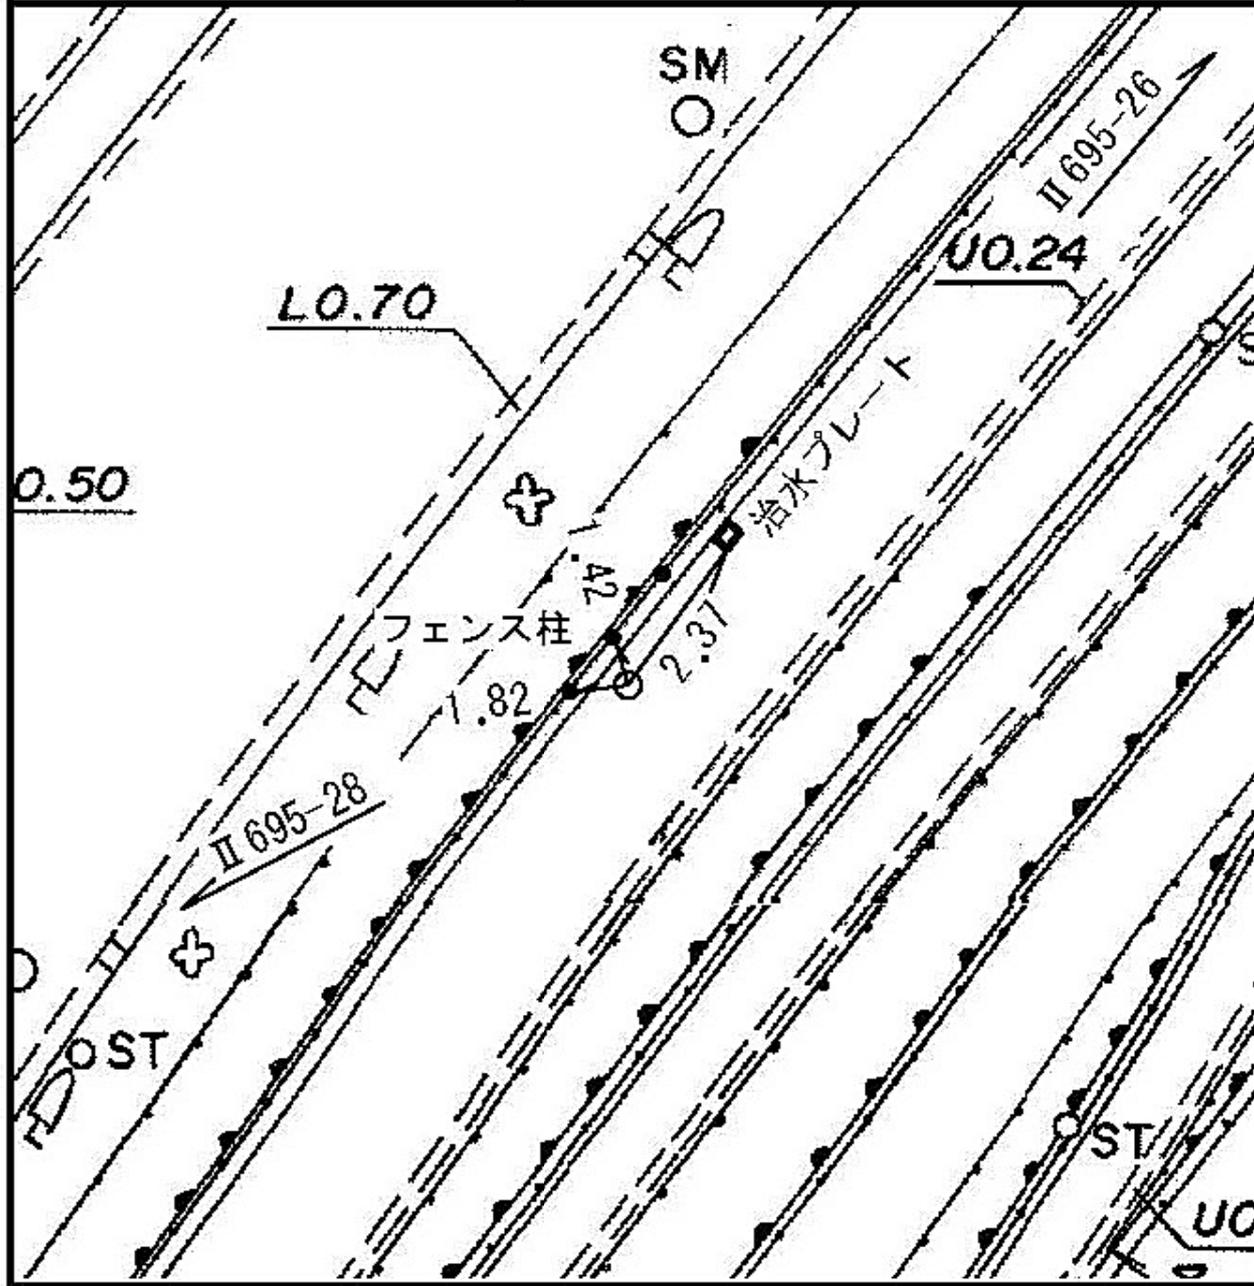

所在地

保土ヶ谷区東川島町七〇一四番地先

標識ノ種類

金属標 ● 鋌 ● 木杭

キザミ


点番号

28


線番号

Ⅱ 695

要 図

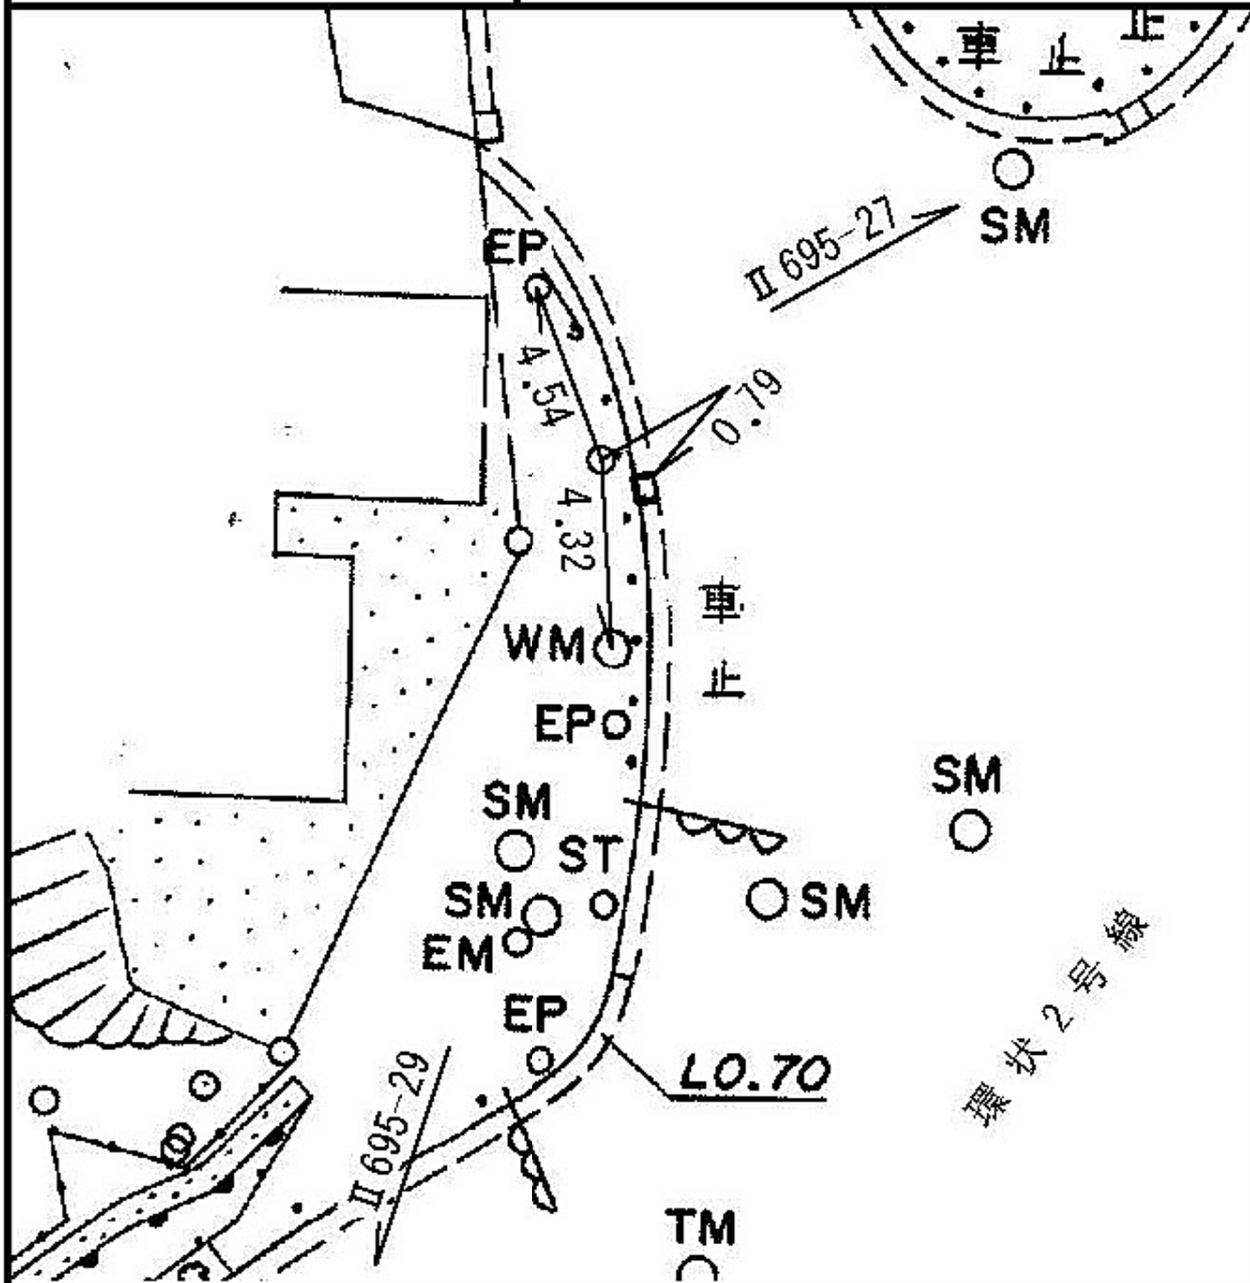

線番号	点番号	標識ノ種類	所在地
II 695	30	<div style="border: 1px solid black; border-radius: 50%; padding: 2px; display: inline-block;">金属標</div> ・鋌・木杭	保土ヶ谷区東川島町四一―一九番地先
要 図		キザミ	

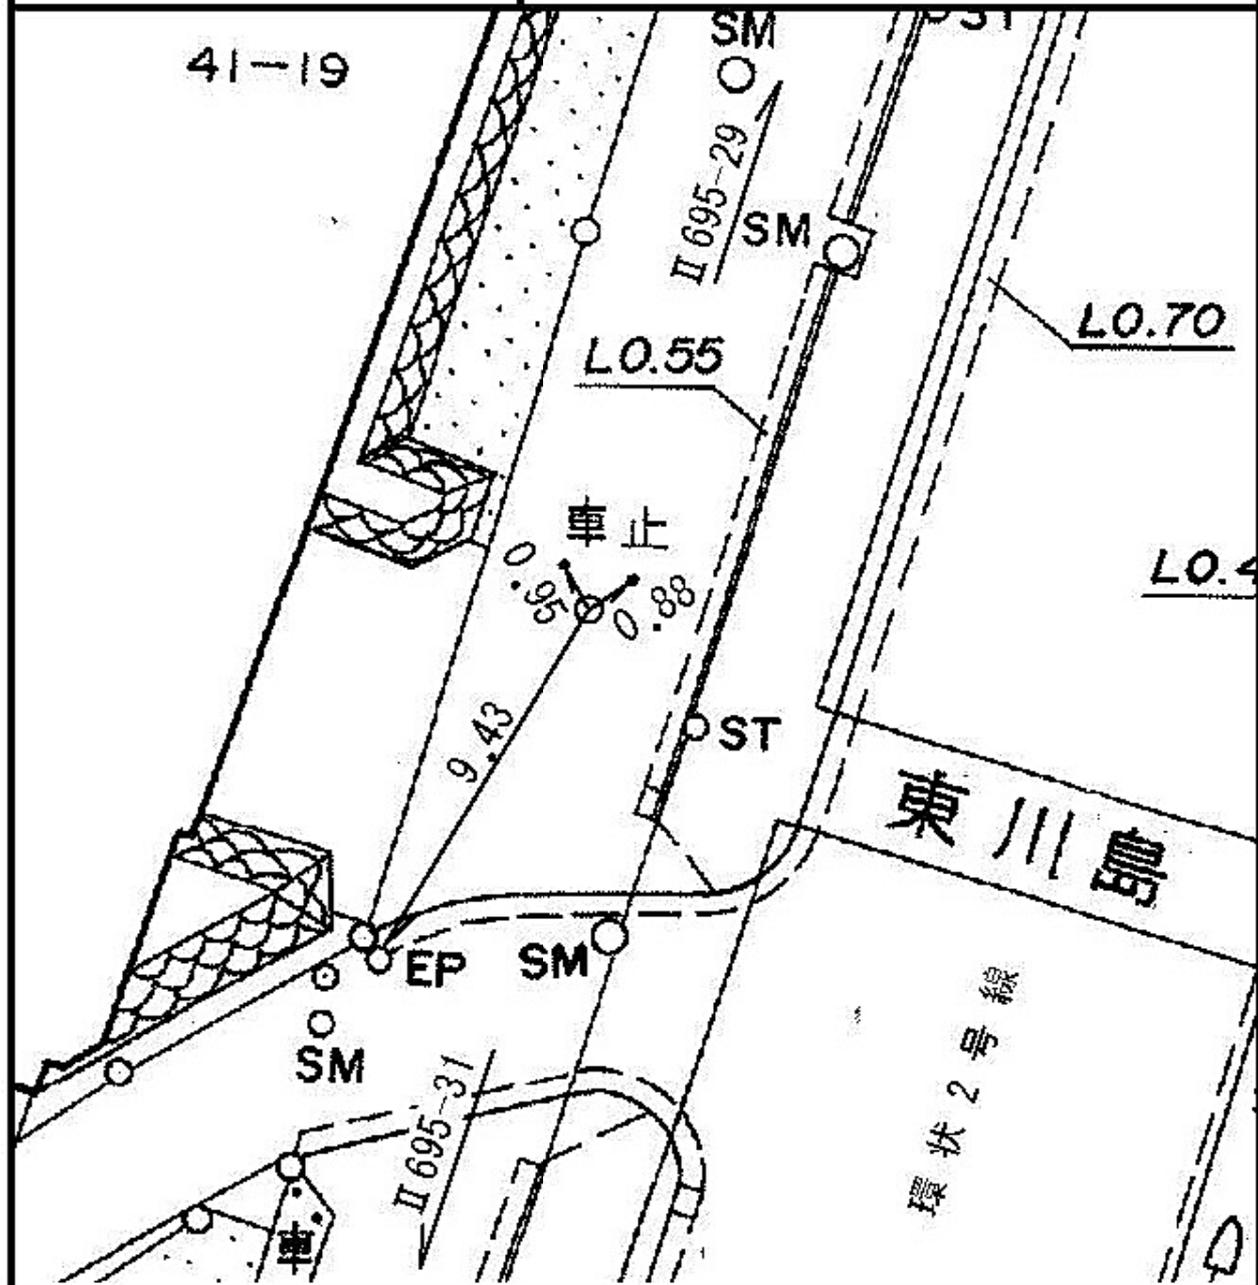


線番号	点番号	標識ノ種類	所在地
-----	-----	-------	-----

II 695	31	<div style="border: 1px solid black; border-radius: 50%; padding: 5px; display: inline-block;">金属標</div> ● 鋌 ● 木杭
--------	----	---

要 図	キザミ
-----	-----

保土ヶ谷区東川島町二三―一 番地先

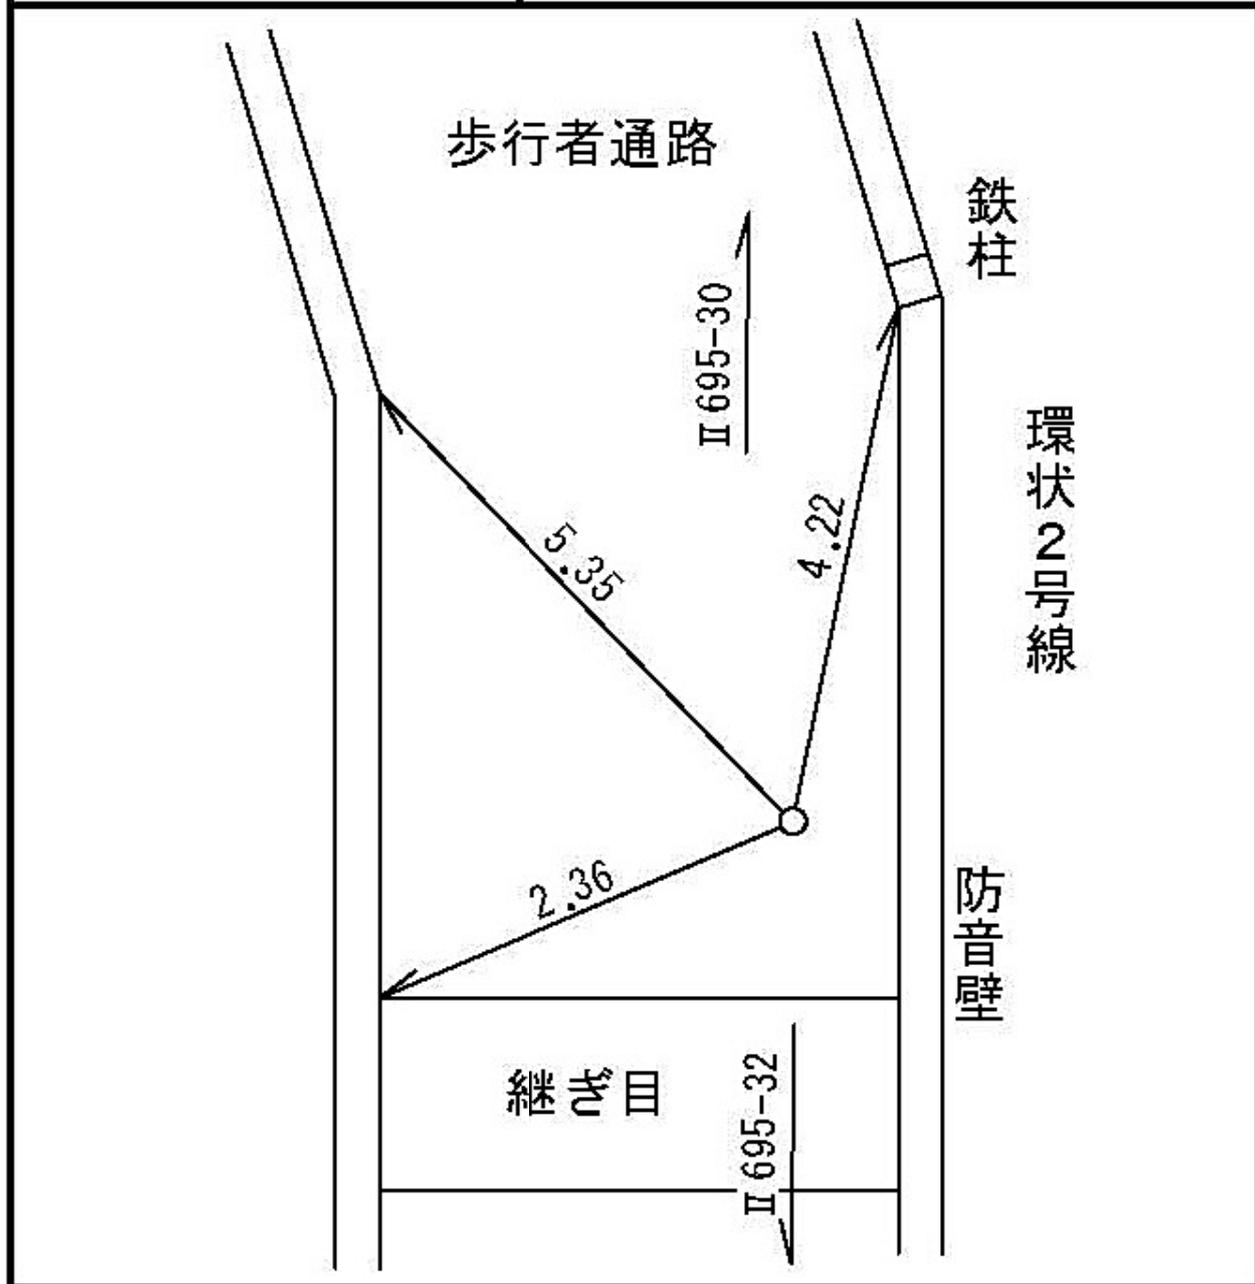


線番号	点番号	標識ノ種類	所在地
-----	-----	-------	-----

II 695	32	<p>金属標・鋳・木杭</p>
--------	----	-----------------

要 図	キザミ
-----	-----


保土ヶ谷区東川島町二〇一六番地先

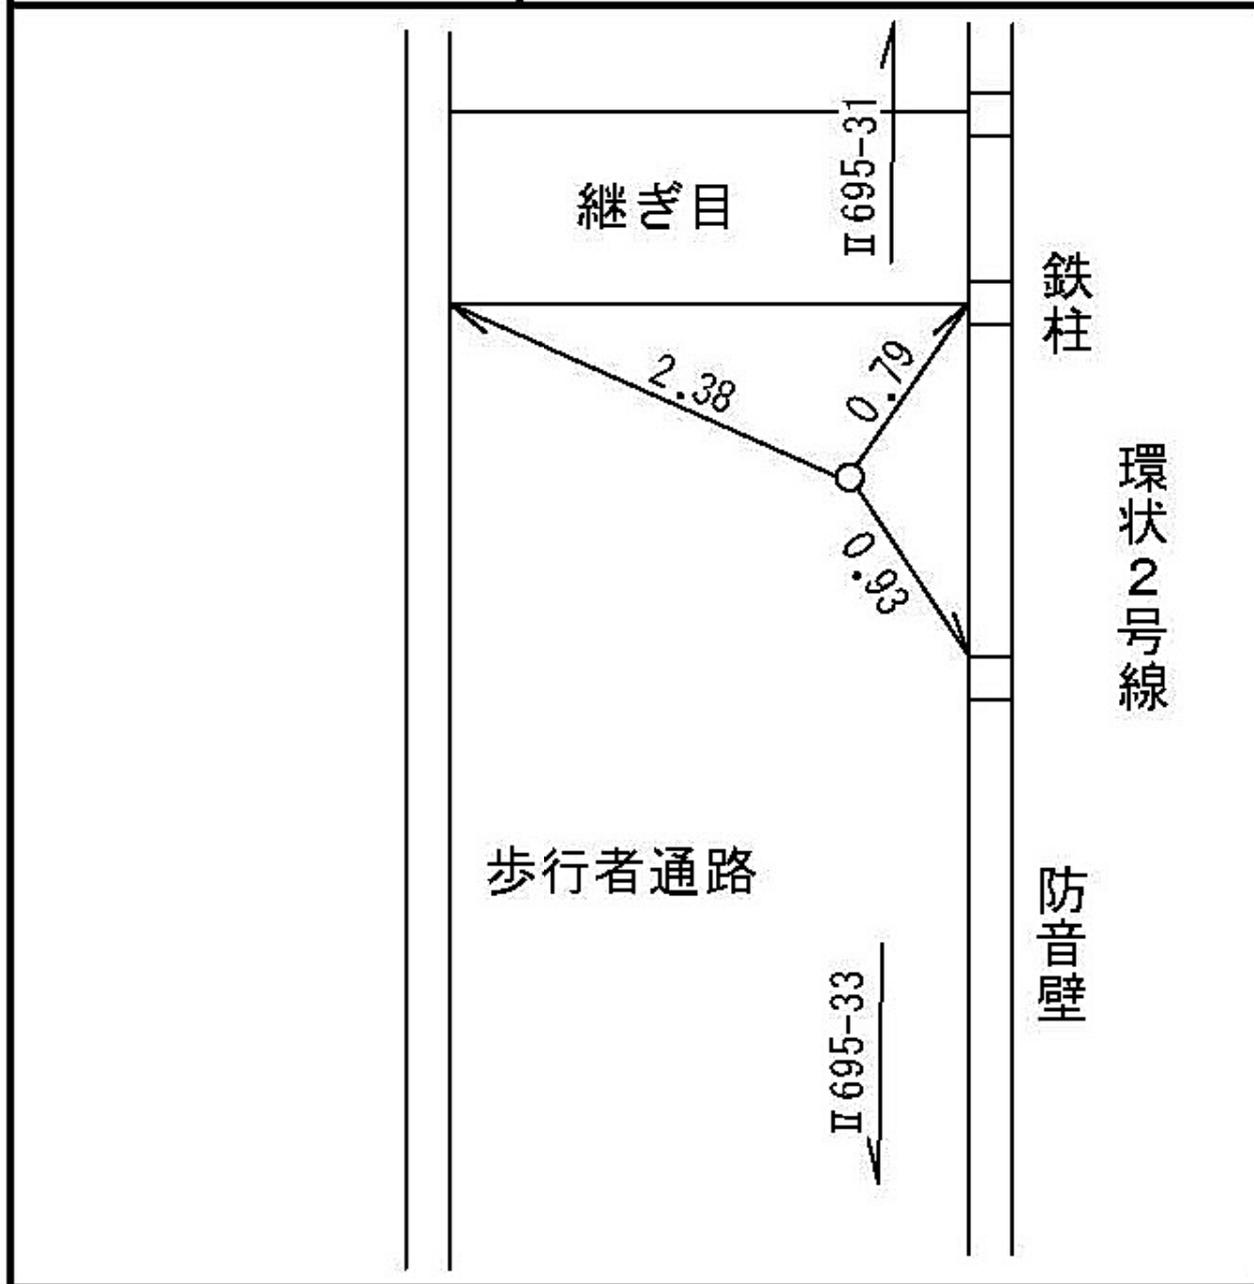


線番号	点番号	標識ノ種類	所在地
-----	-----	-------	-----

II 695	33	<p>金属標 ● 鋸 ● 木杭</p>	保土ヶ谷区東川島町三-二三番地先
--------	----	---------------------	------------------


要 図	キザミ	
-----	-----	--

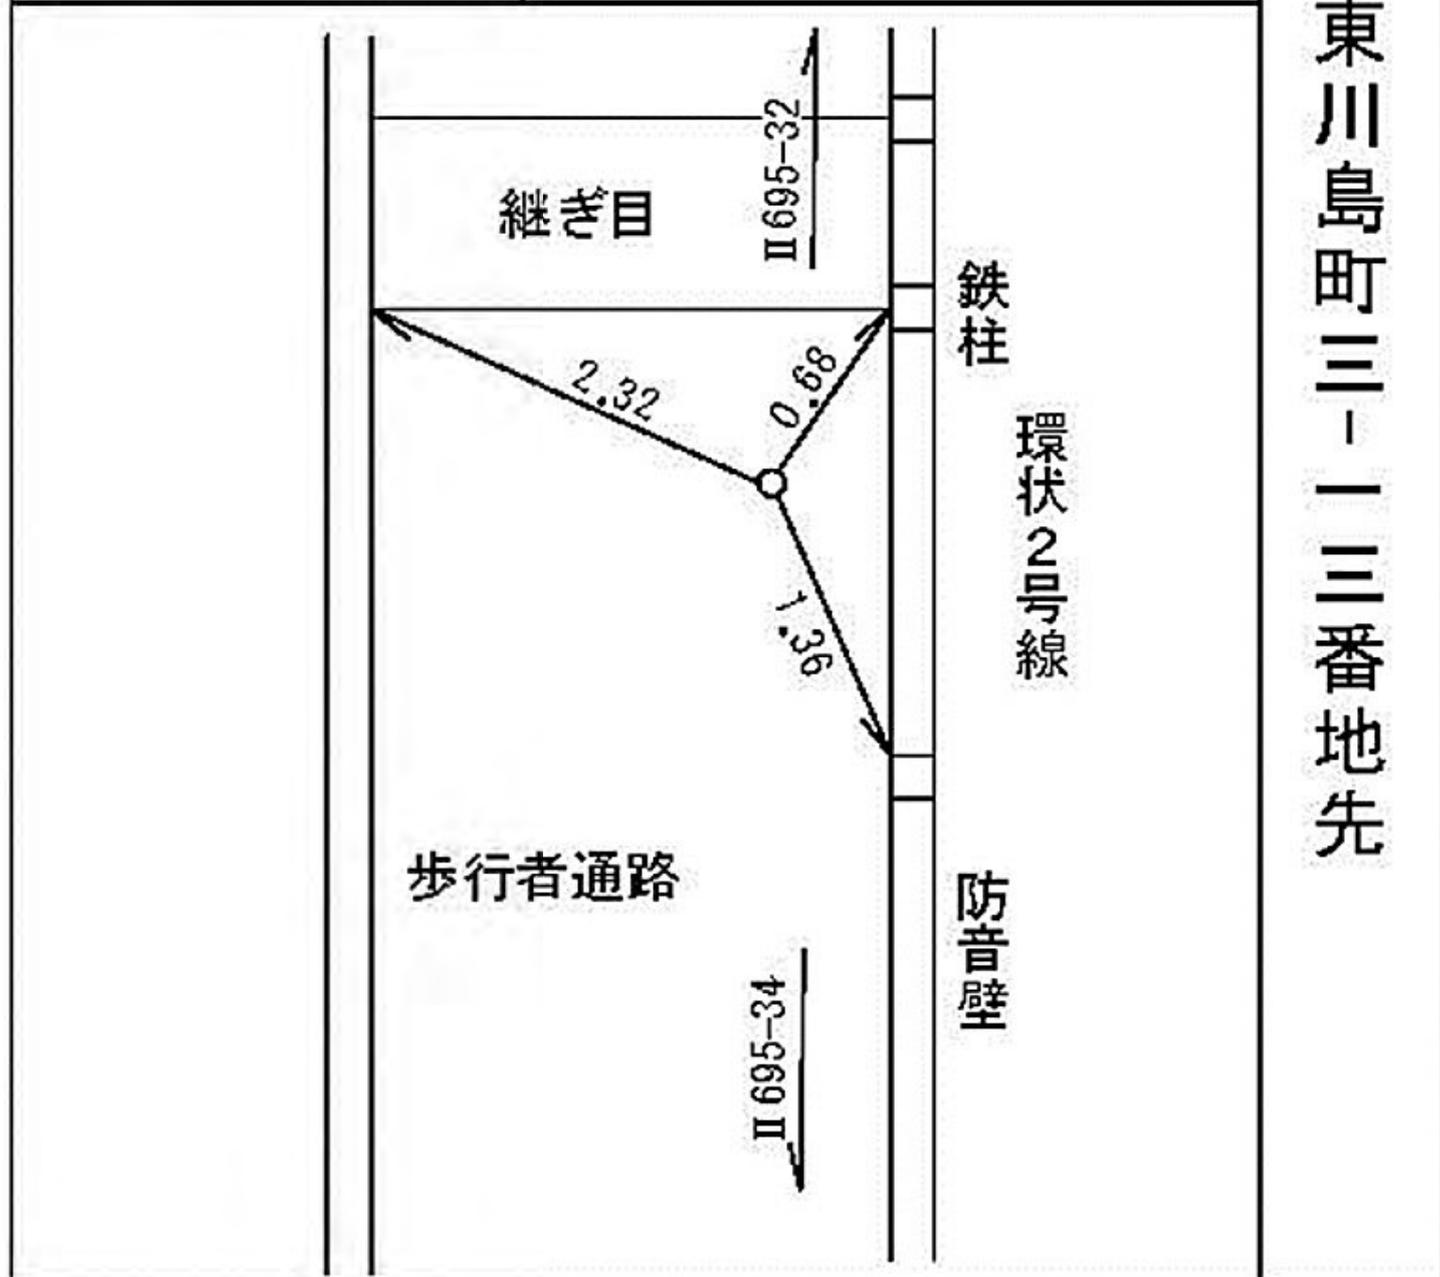


線番号	点番号	標識ノ種類	所在地
Ⅱ 695	34	金属標 ● 鋸 ● 木杭 キザミ	保土ヶ谷区東川島町六一番地先
要 図			

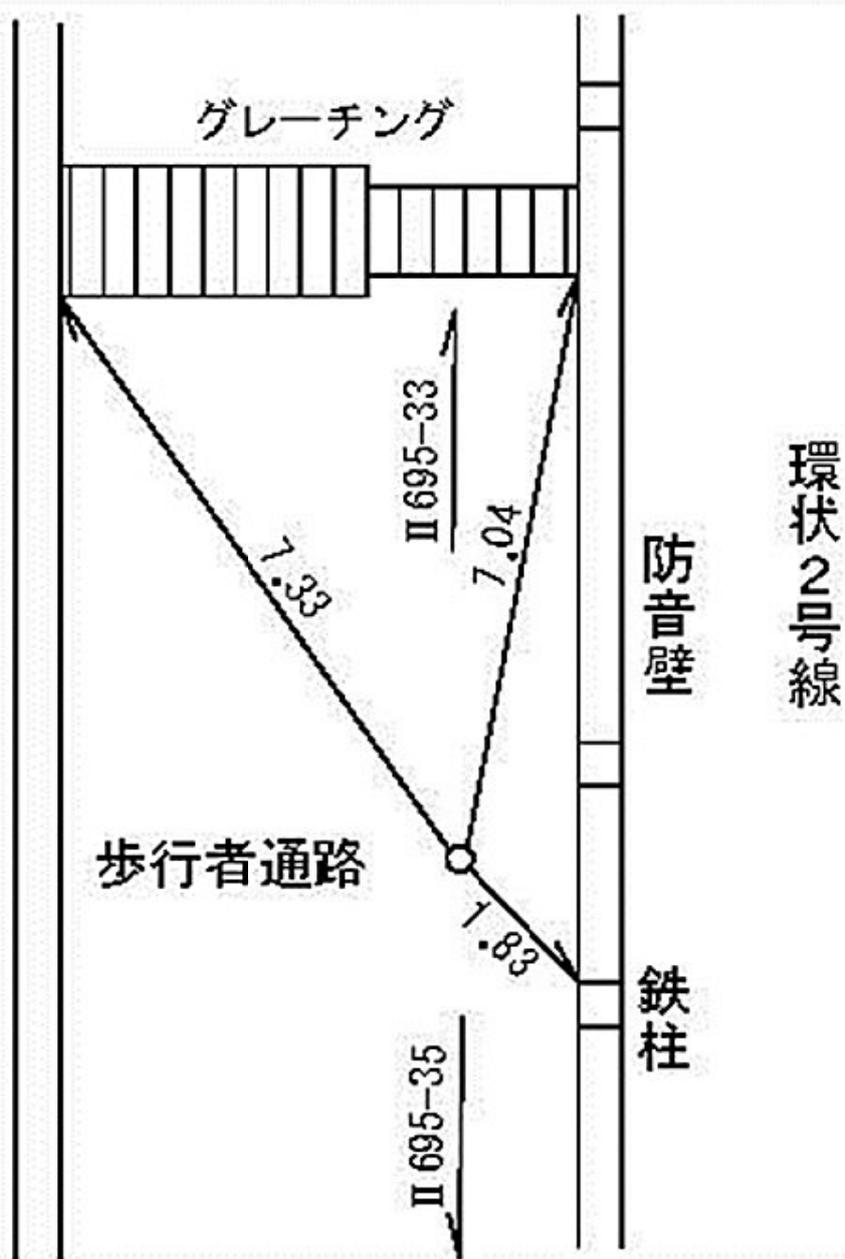


線番号	点番号	標識ノ種類	所在地
II 695	36	金属標 ● 鋏 ● 木杭 キザミ	保土ヶ谷区川島町七五六番地先
要 図			

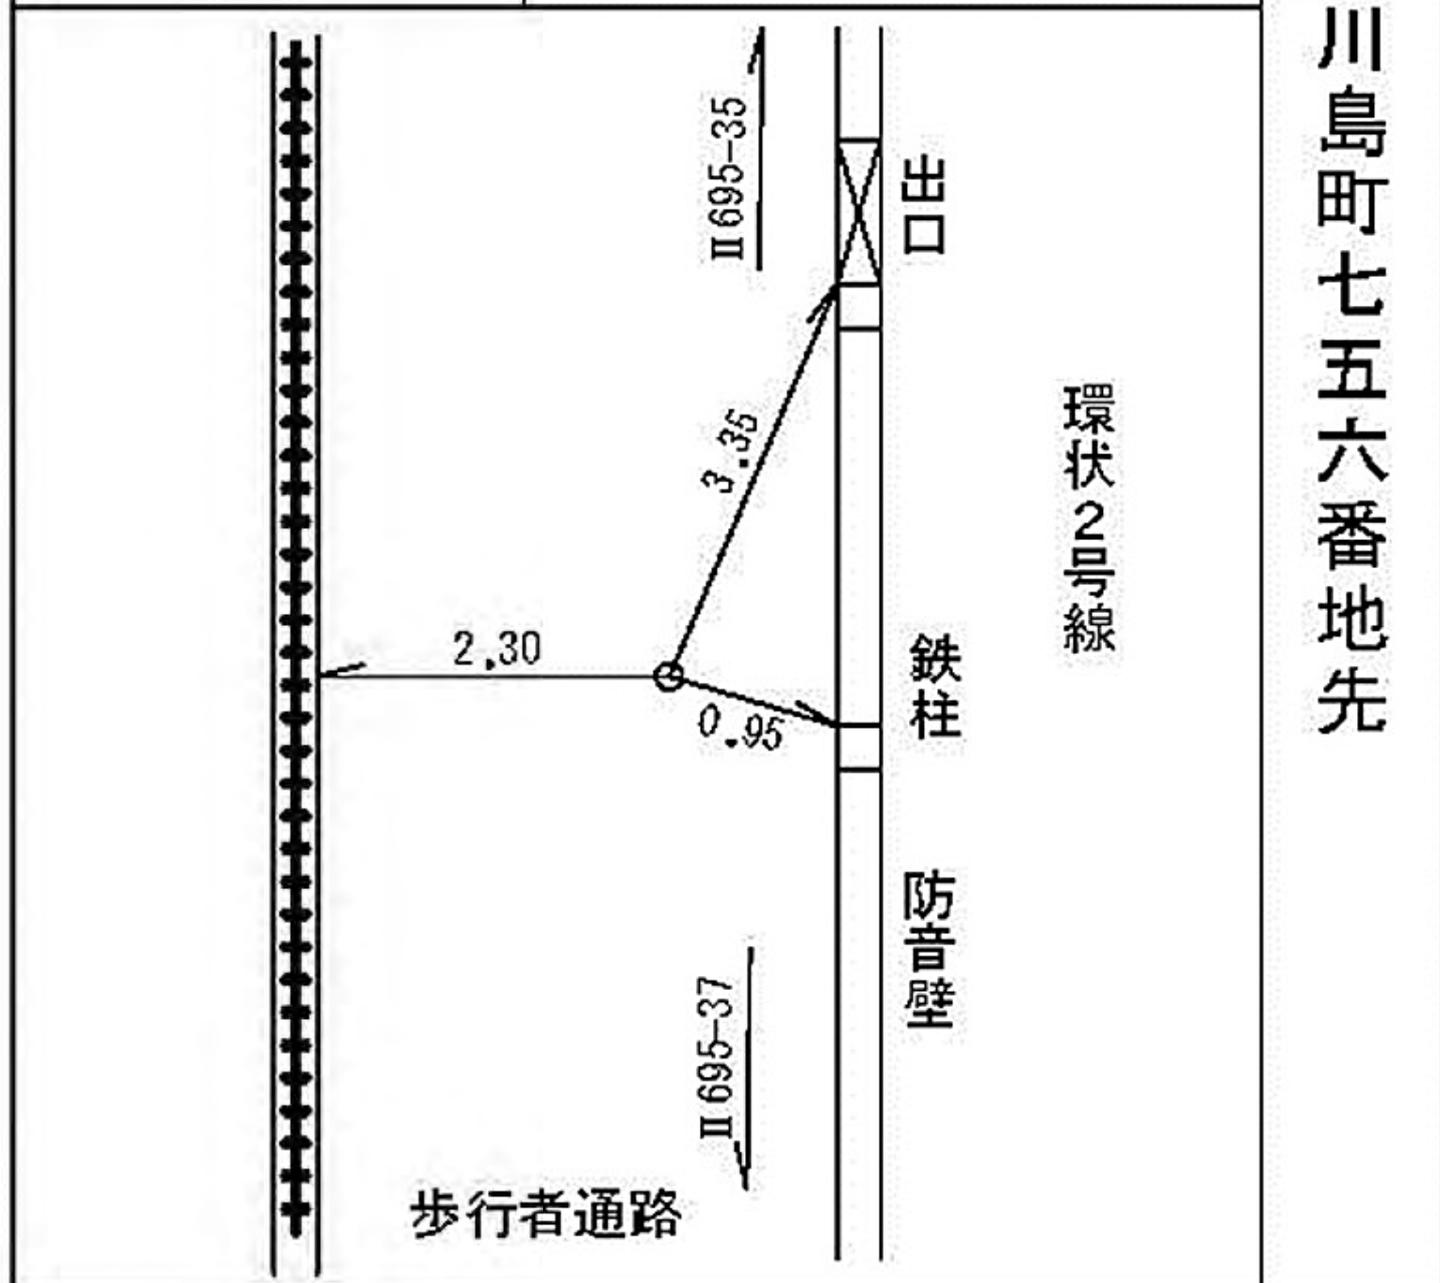


線番号	点番号	標識ノ種類	所在地
II 695	37	金属標 ● 鋸 ● 木杭 キザミ	保土ヶ谷区川島町七四九―一番地先
要 図			

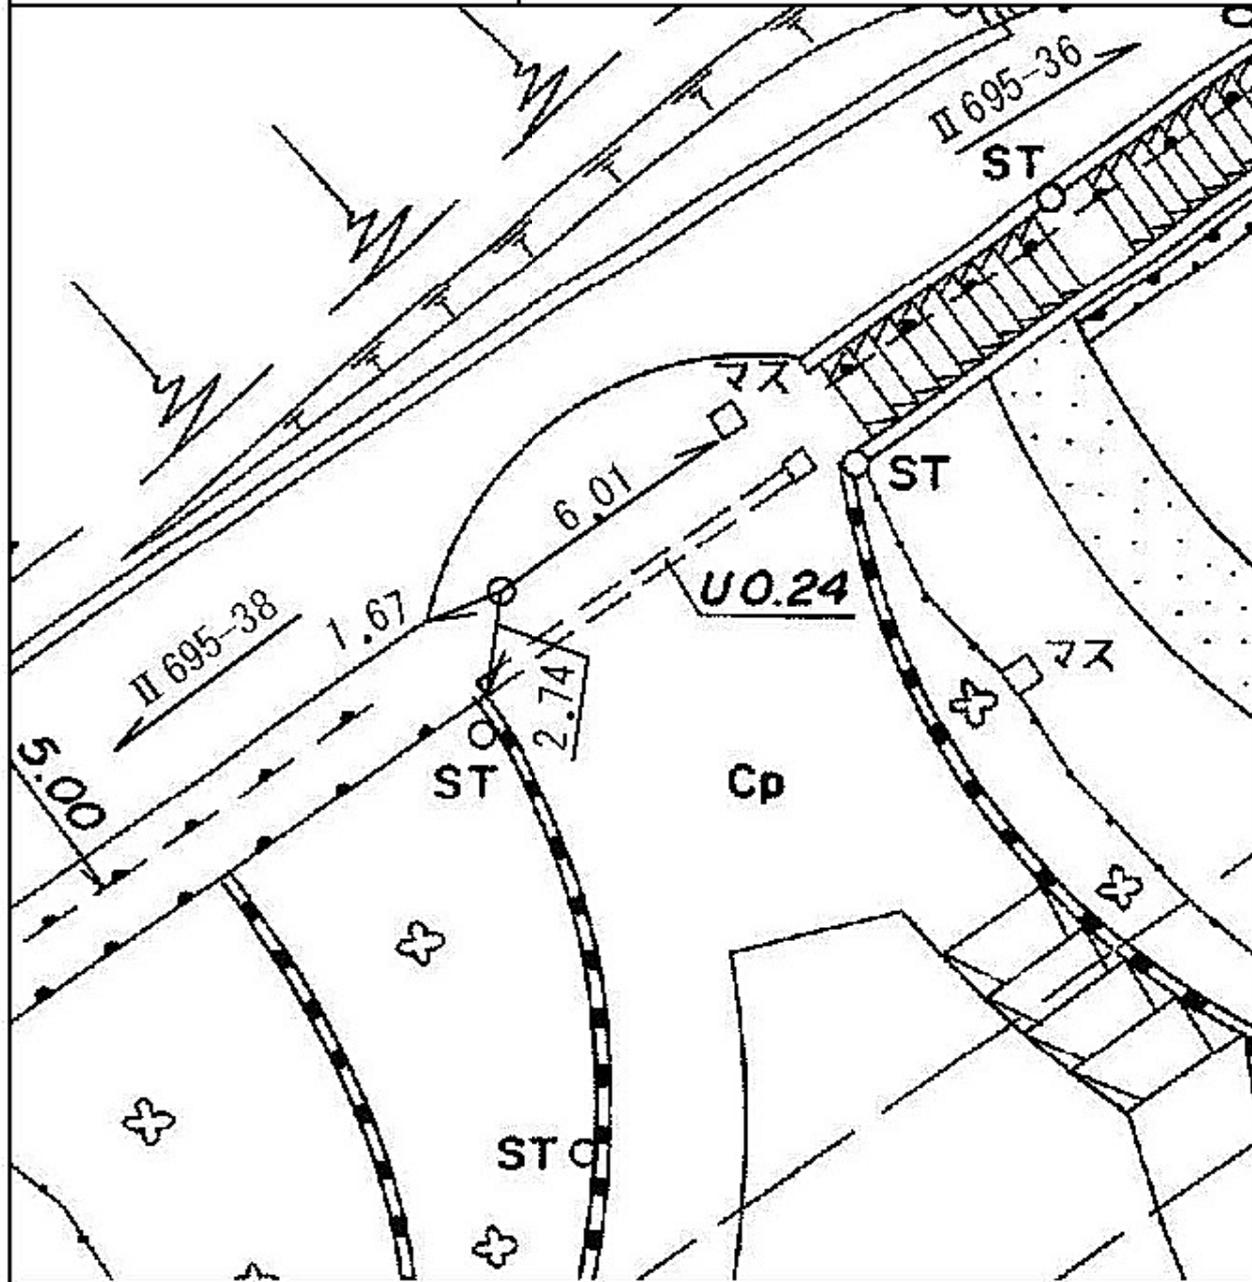

線番号	点番号	標識ノ種類	所在地
II 695	38	<div style="border: 1px solid black; border-radius: 50%; padding: 5px; display: inline-block;">金属標</div> ● 鋏 ● 木杭	保土ヶ谷区川島町九一二番地先
要 図		キザミ	

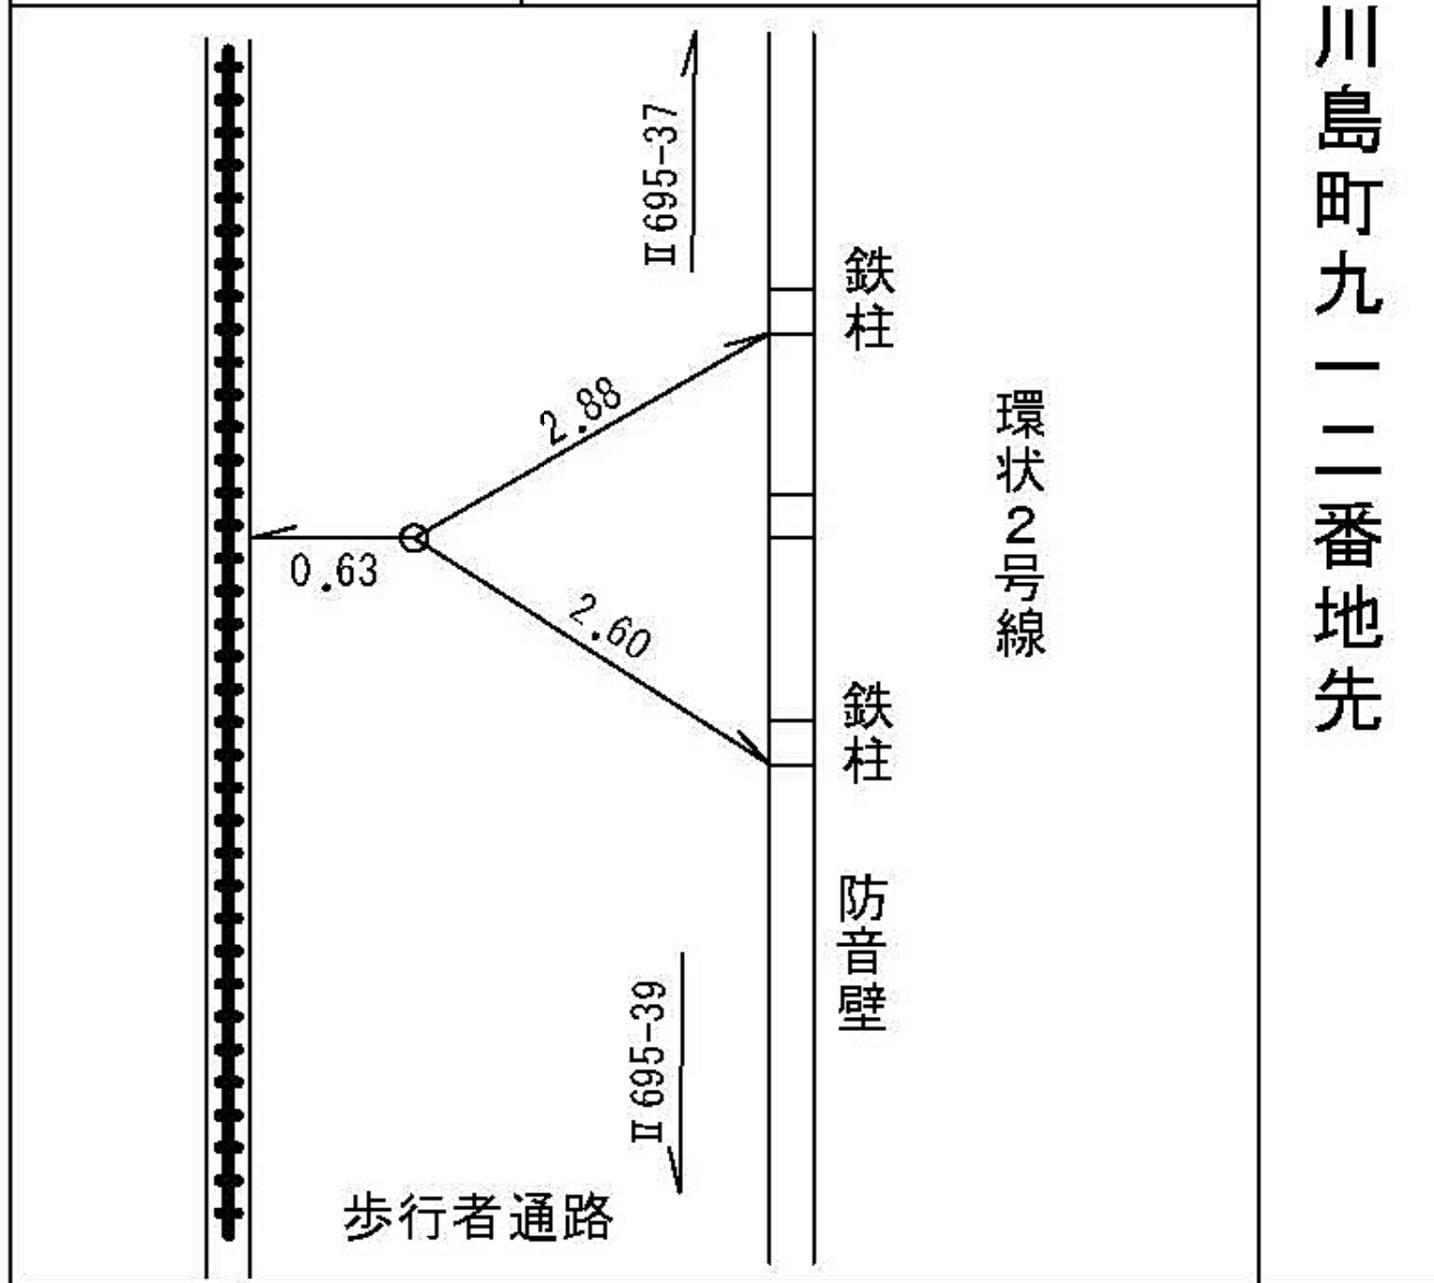


線番号	点番号	標識ノ種類	所在地
Ⅱ 695	39	金属標 ● 鋌 ● 木杭 キザミ	保土ヶ谷区川島町六七四―二八番地先
要 図			

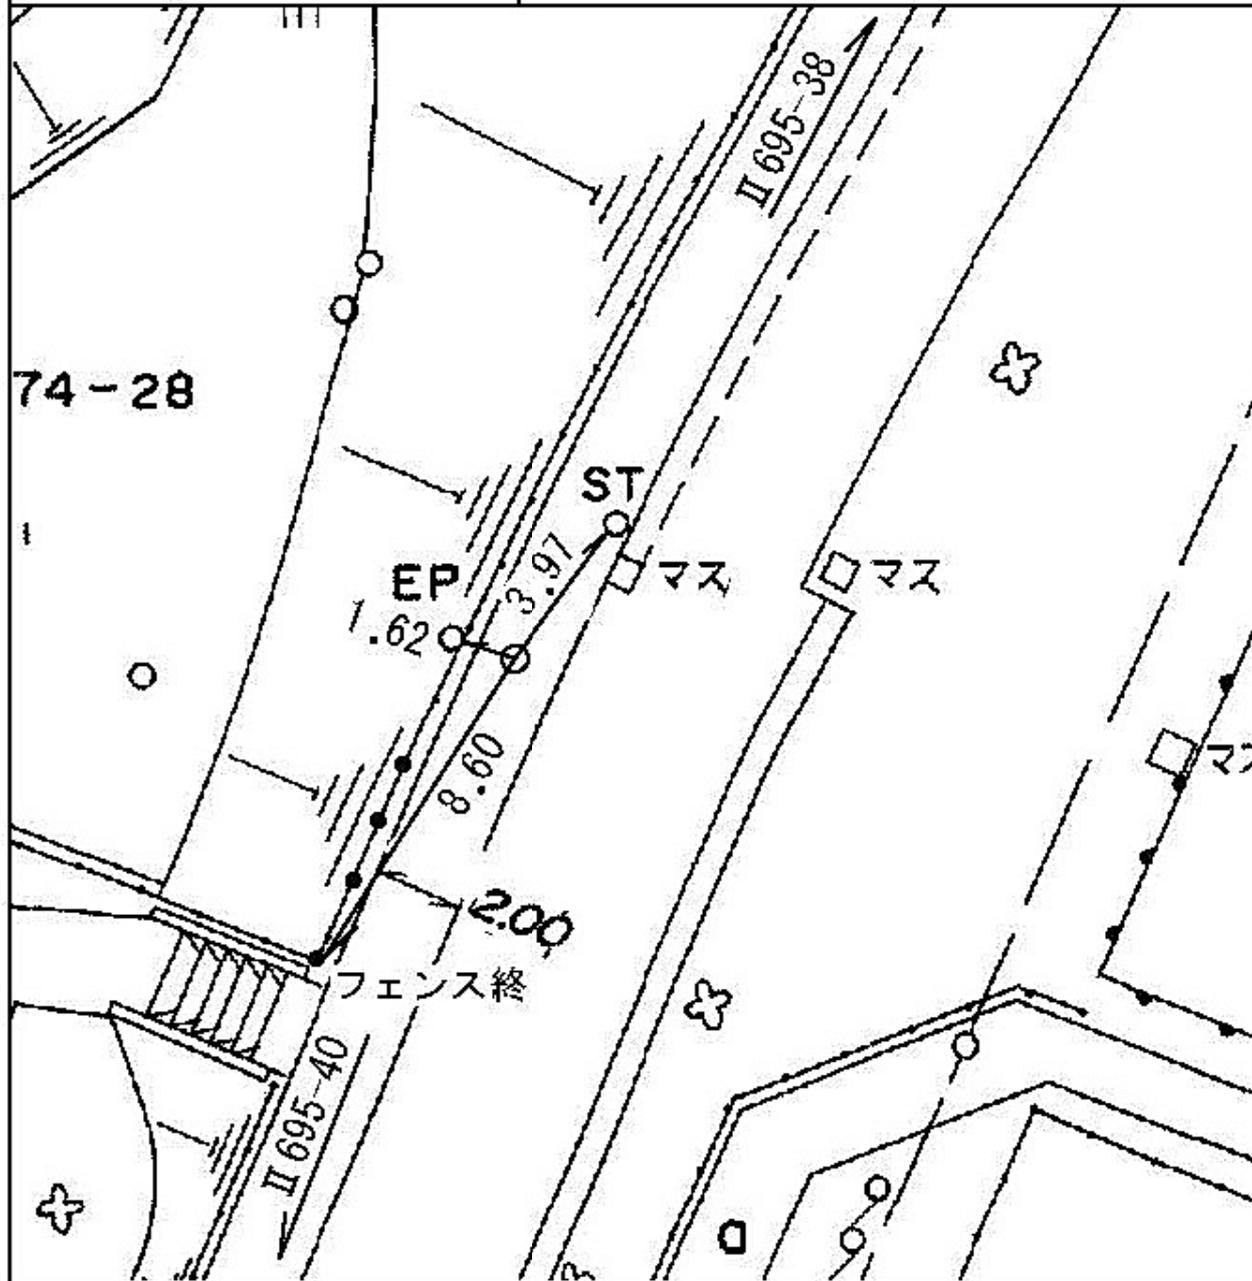

線番号	点番号	標識ノ種類	所在地
-----	-----	-------	-----

II 695	40	<div style="border: 1px solid black; border-radius: 50%; padding: 5px; display: inline-block;">金属標</div> ● 鋌 ● 木杭
--------	----	---

要 図	キザミ
-----	-----

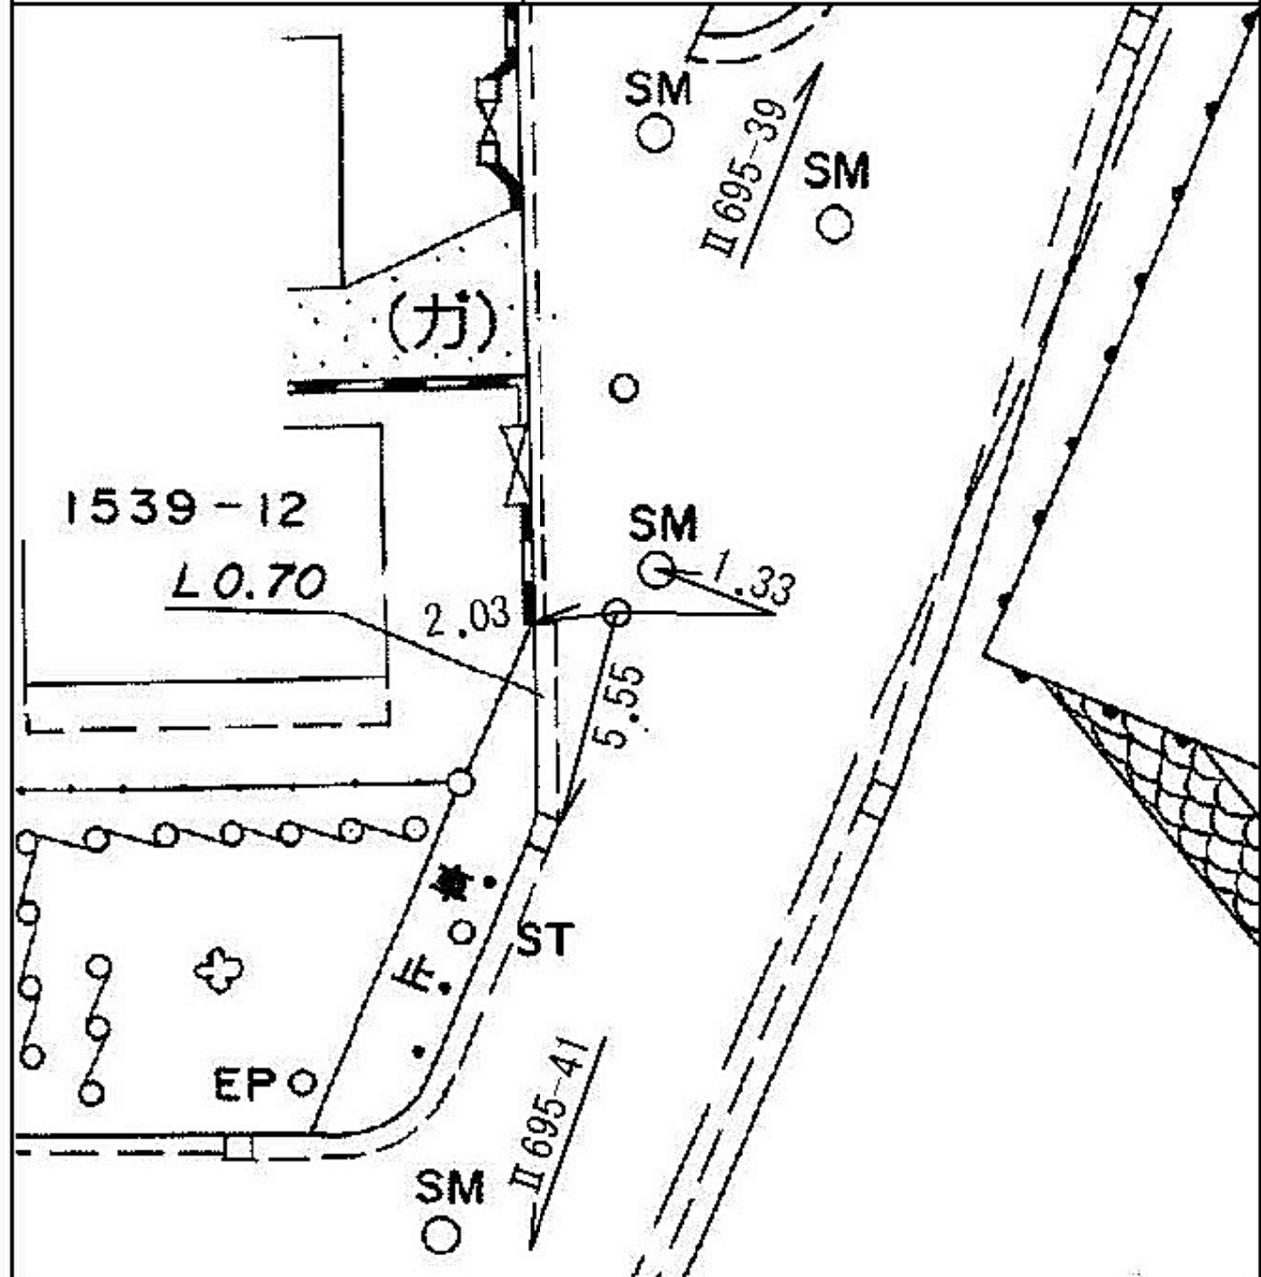


保土ヶ谷区川島町一五三九―一二番地先

線番号	点番号	標識ノ種類	所在地
-----	-----	-------	-----


Ⅱ 695	41	<div style="border: 1px solid black; border-radius: 50%; padding: 5px; display: inline-block;">金属標</div> ● 鋌 ● 木杭
-------	----	---

要 図	キザニ
-----	-----


旭区市沢町一六二―一 番地先

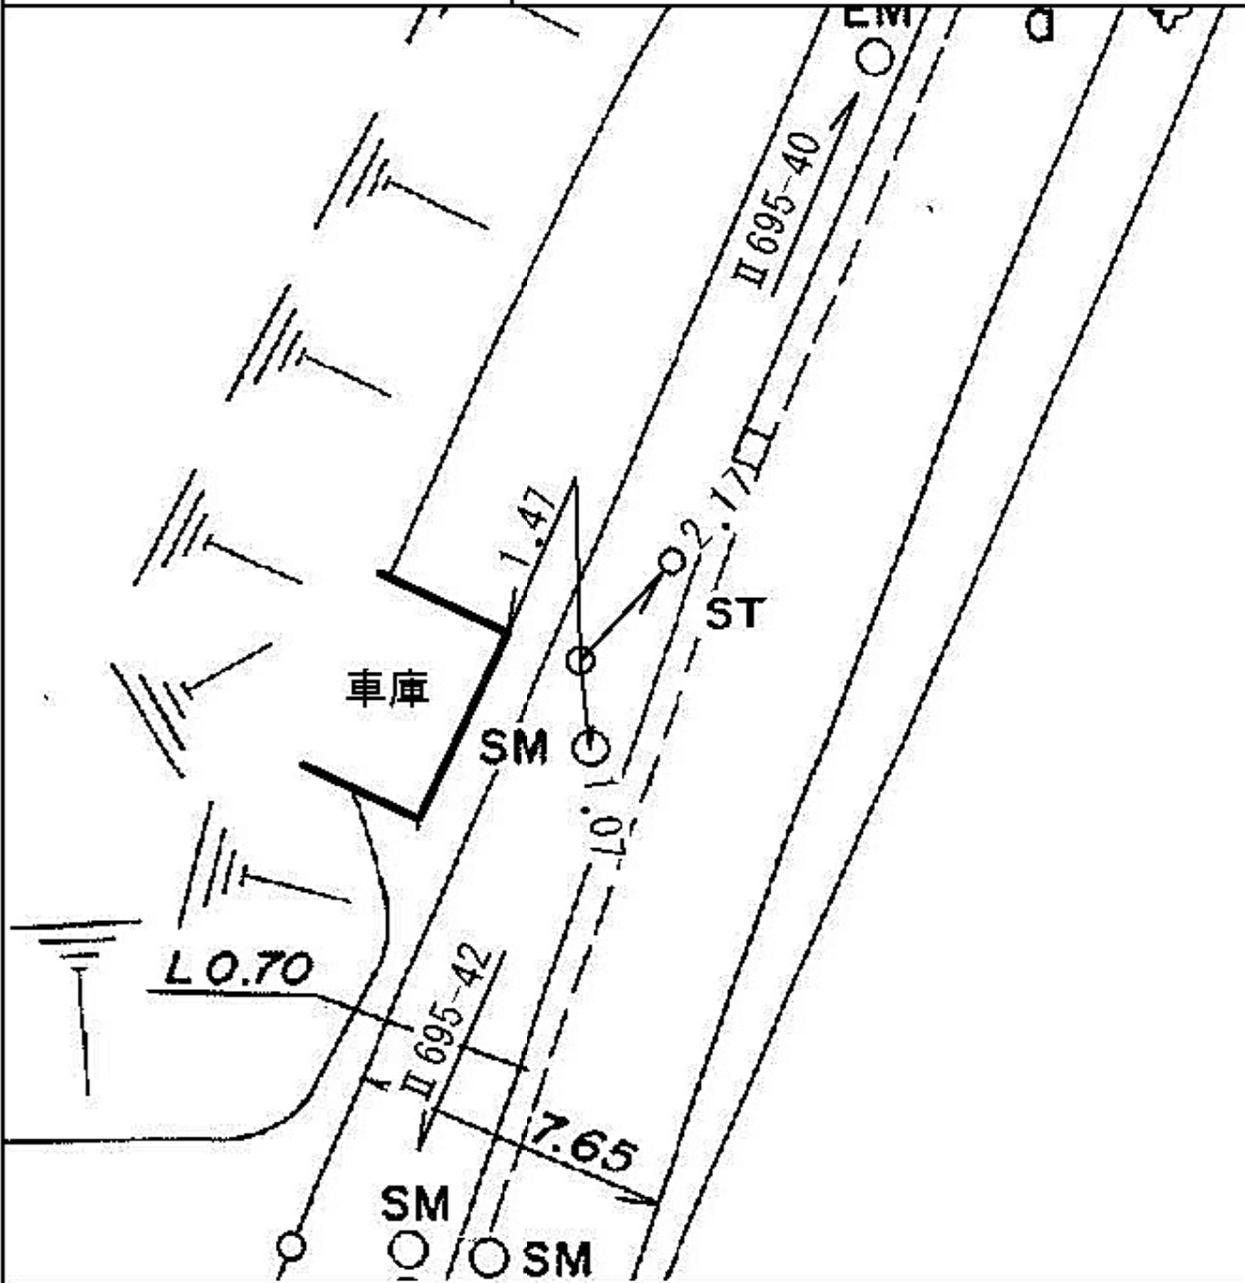


線番号	点番号	標識ノ種類	所在地
II 695	43	<div style="border: 1px solid black; border-radius: 50%; padding: 5px; display: inline-block;">金属標</div> ・鋌・木杭	旭区市沢町二四二―一番地先
要 図		キザミ	

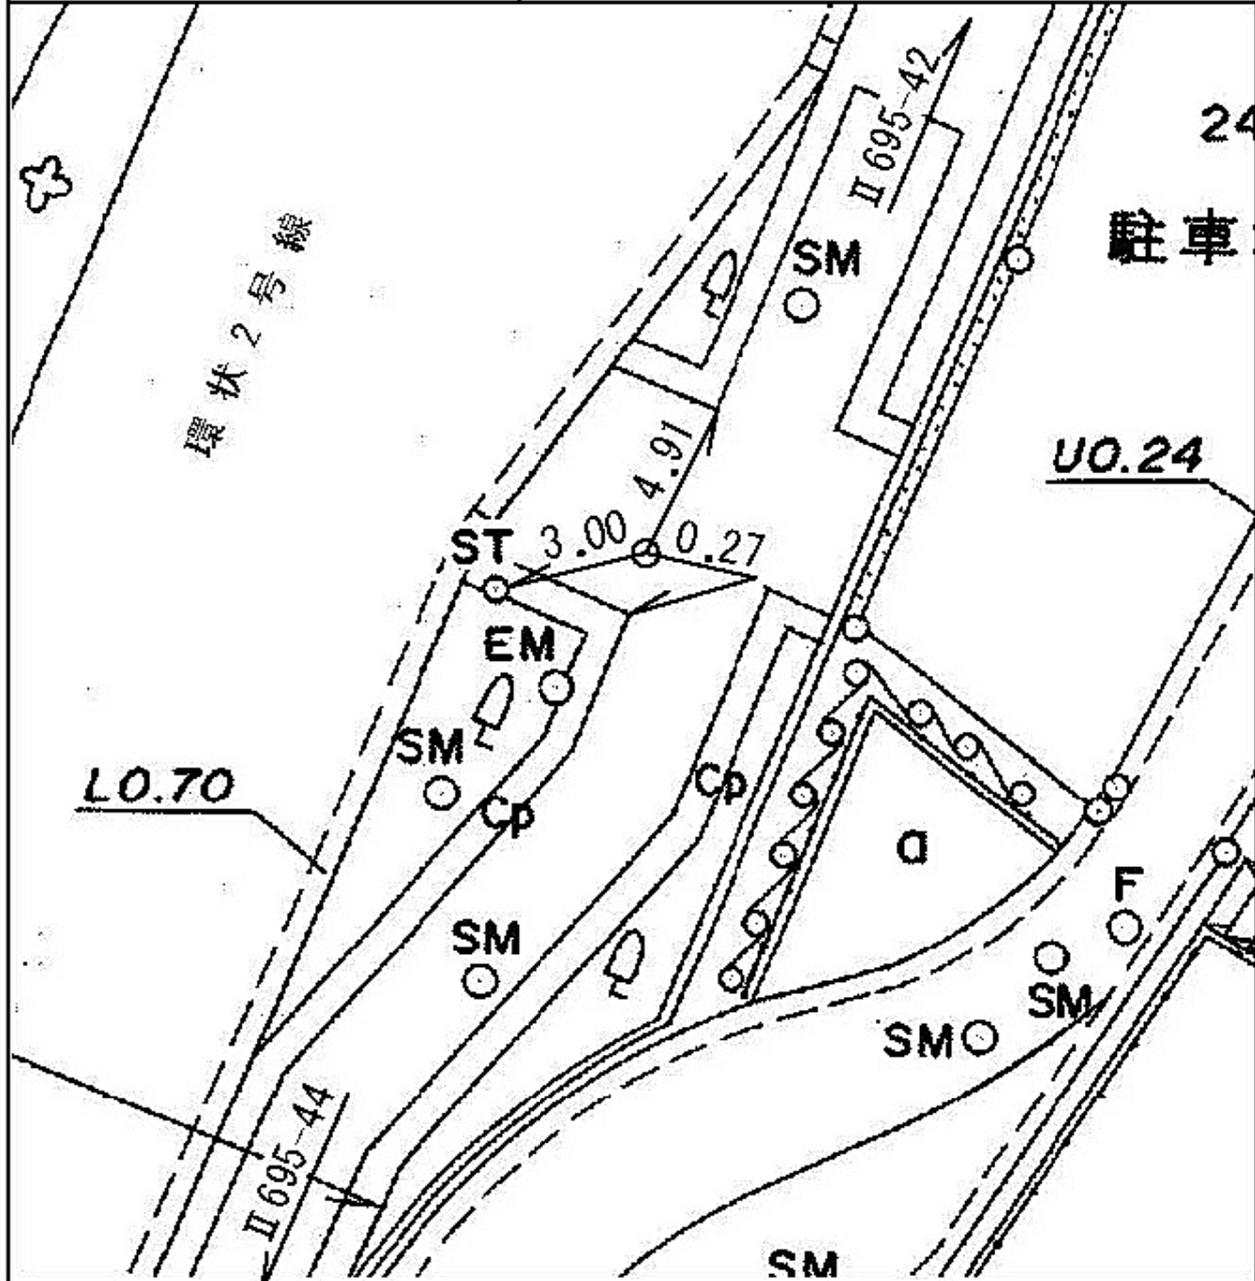

線 番 号	点 番 号	標 識 ノ 種 類	所 在 地
Ⅱ 695	44	金属標 ● 鋌 ● 木杭 キザミ	旭 区 市 沢 町 四 五 八 一 四 番 地 先
要 図			

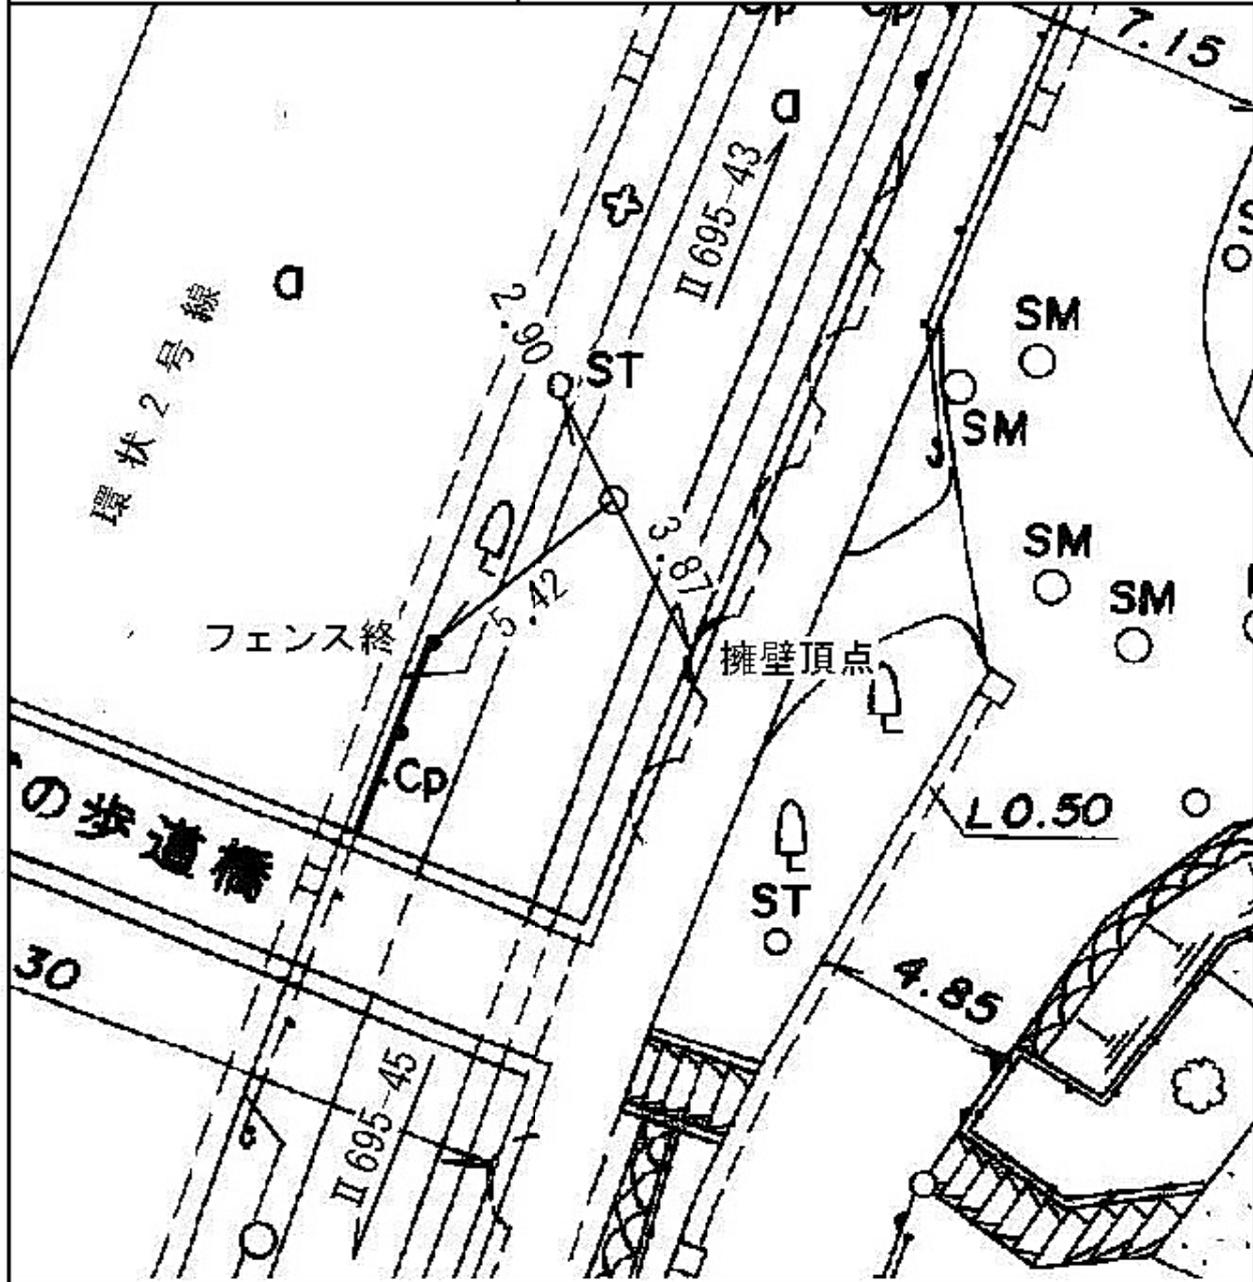


線 番 号	点 番 号	標 識 ノ 種 類	所 在 地
Ⅱ 695	45	金属標 ● 鋌 ● 木杭 キザミ	旭区市沢町五二二―五番地先
要 図			

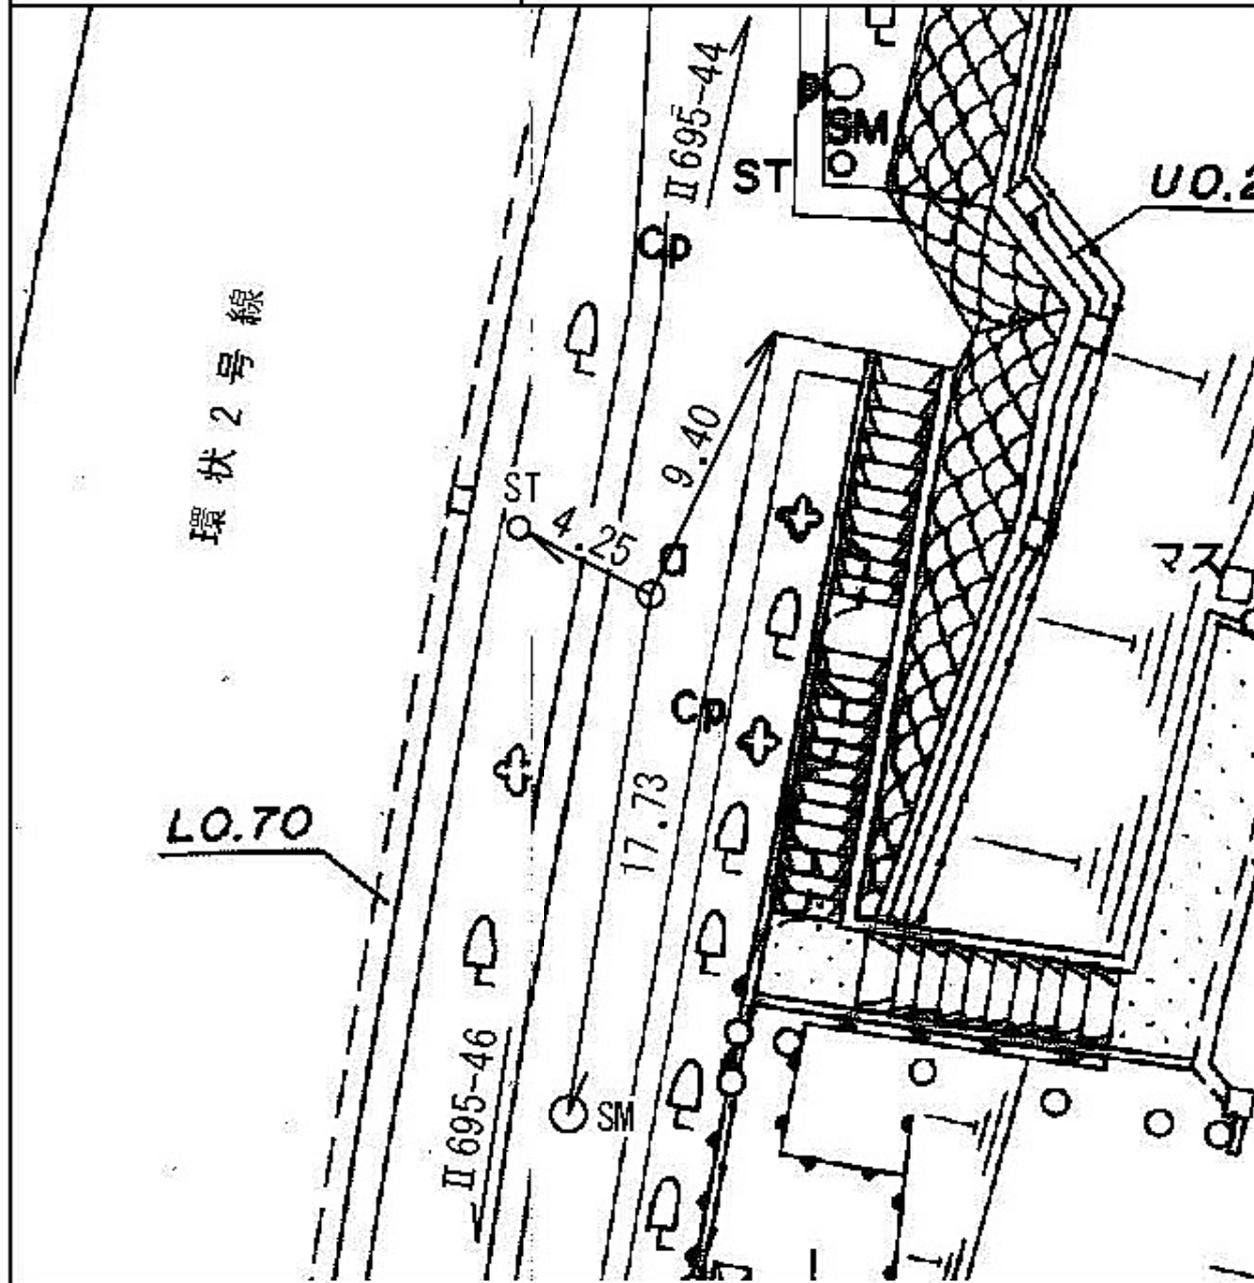

線番号	点番号	標識ノ種類	所在地
-----	-----	-------	-----

II 695	46	金属標 ● 鋌 ● 木杭 キザミ	旭区市沢町五一六―二番地先
--------	----	---------------------	---------------

要 図	
-----	--

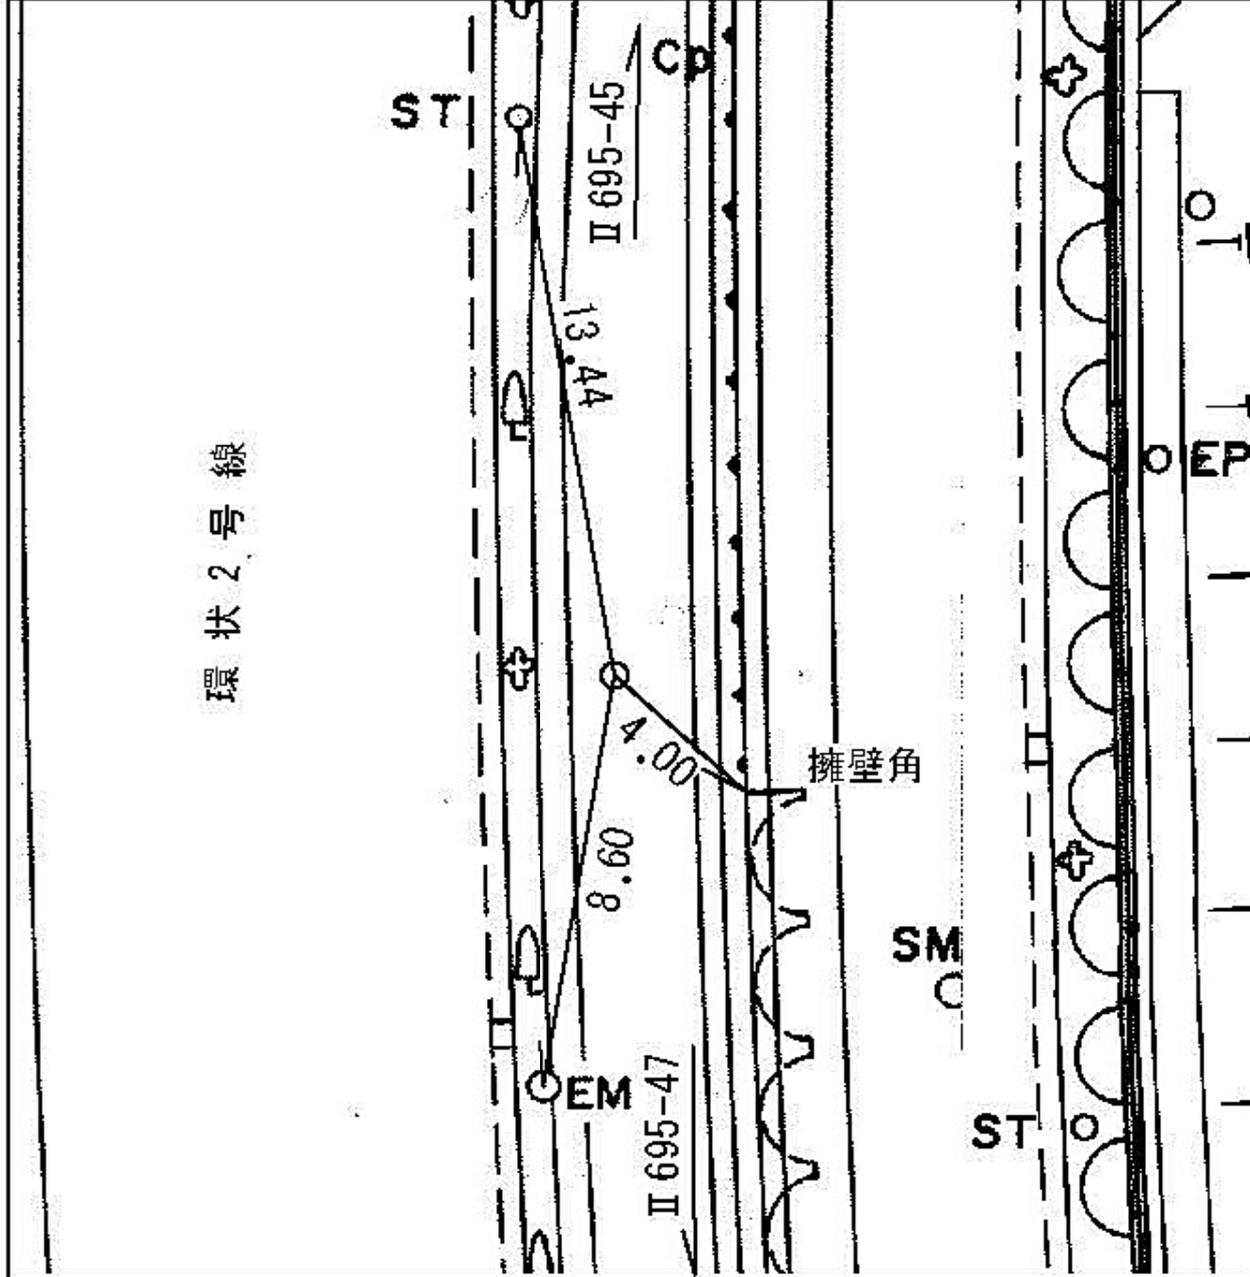


旭区市沢町五一六―二番地先


線 番 号	点 番 号	標 識 ノ 種 類	所 在 地
-------------	-------------	-----------	-------

Ⅱ 695	47	金属標 ● 鋌 ● 木杭	旭 区 市 沢 町 五 四 三 一 番 地 先
-------	----	--	--


要 図		キザミ	
-----	--	-----	--

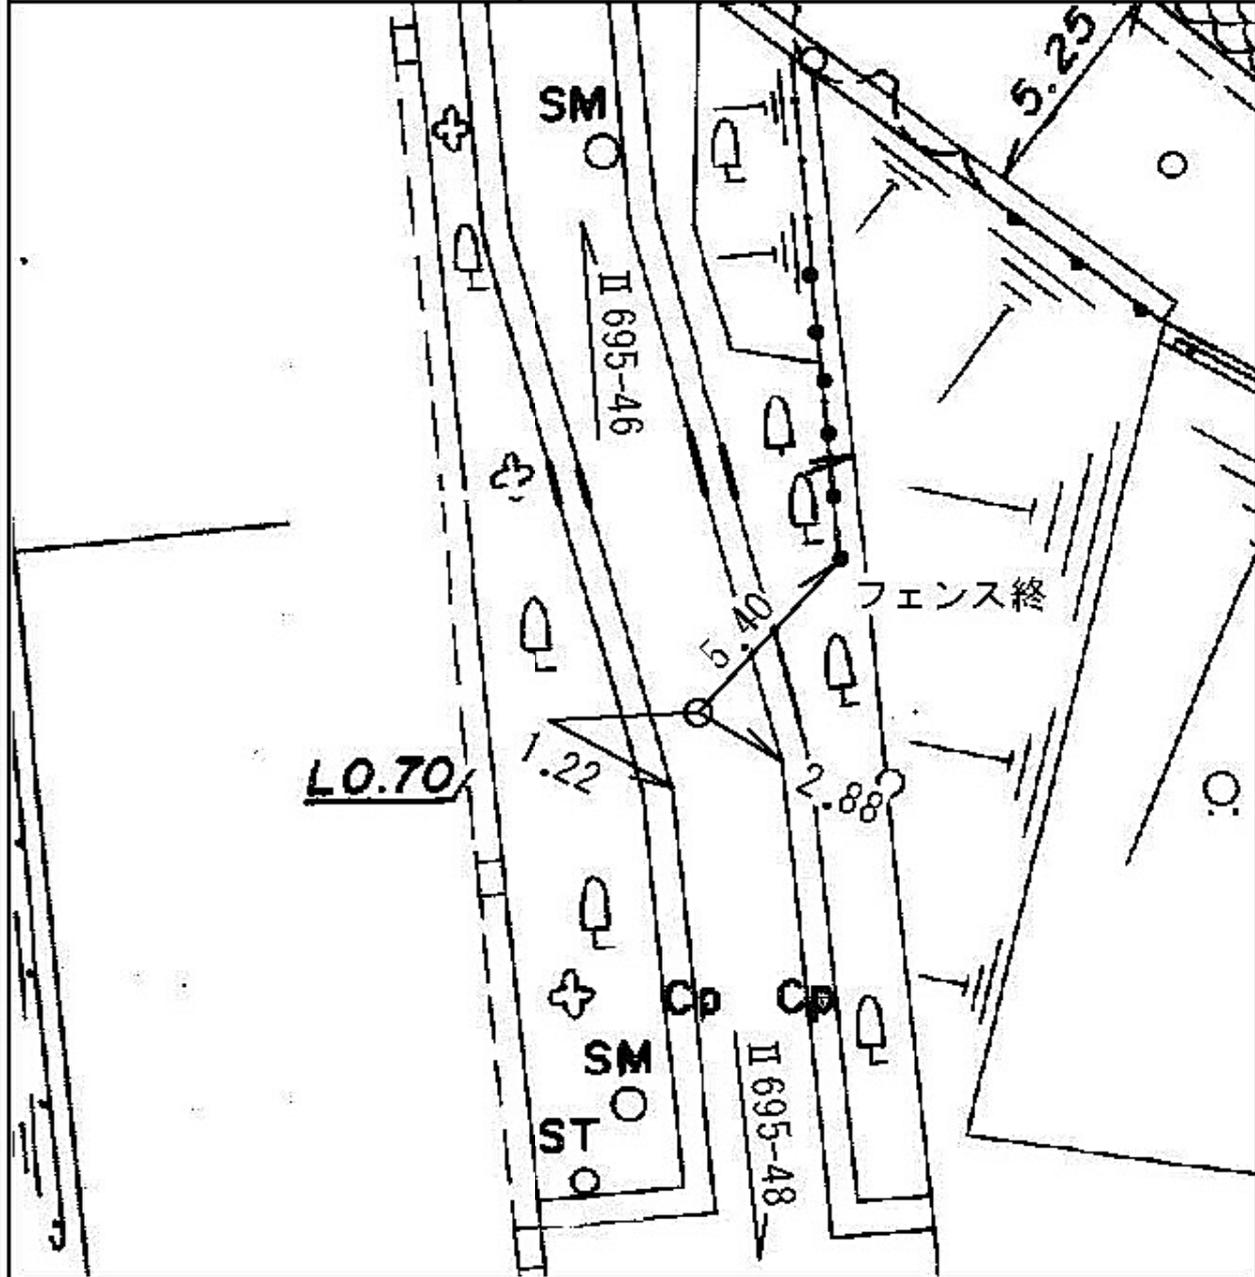

線番号	点番号	標識ノ種類	所在地
II 695	49	<div style="border: 1px solid black; border-radius: 50%; padding: 5px; display: inline-block;">金属標</div> ● 鋌 ● 木杭	旭区市沢町五五三一一番地先
要 図		キザミ	

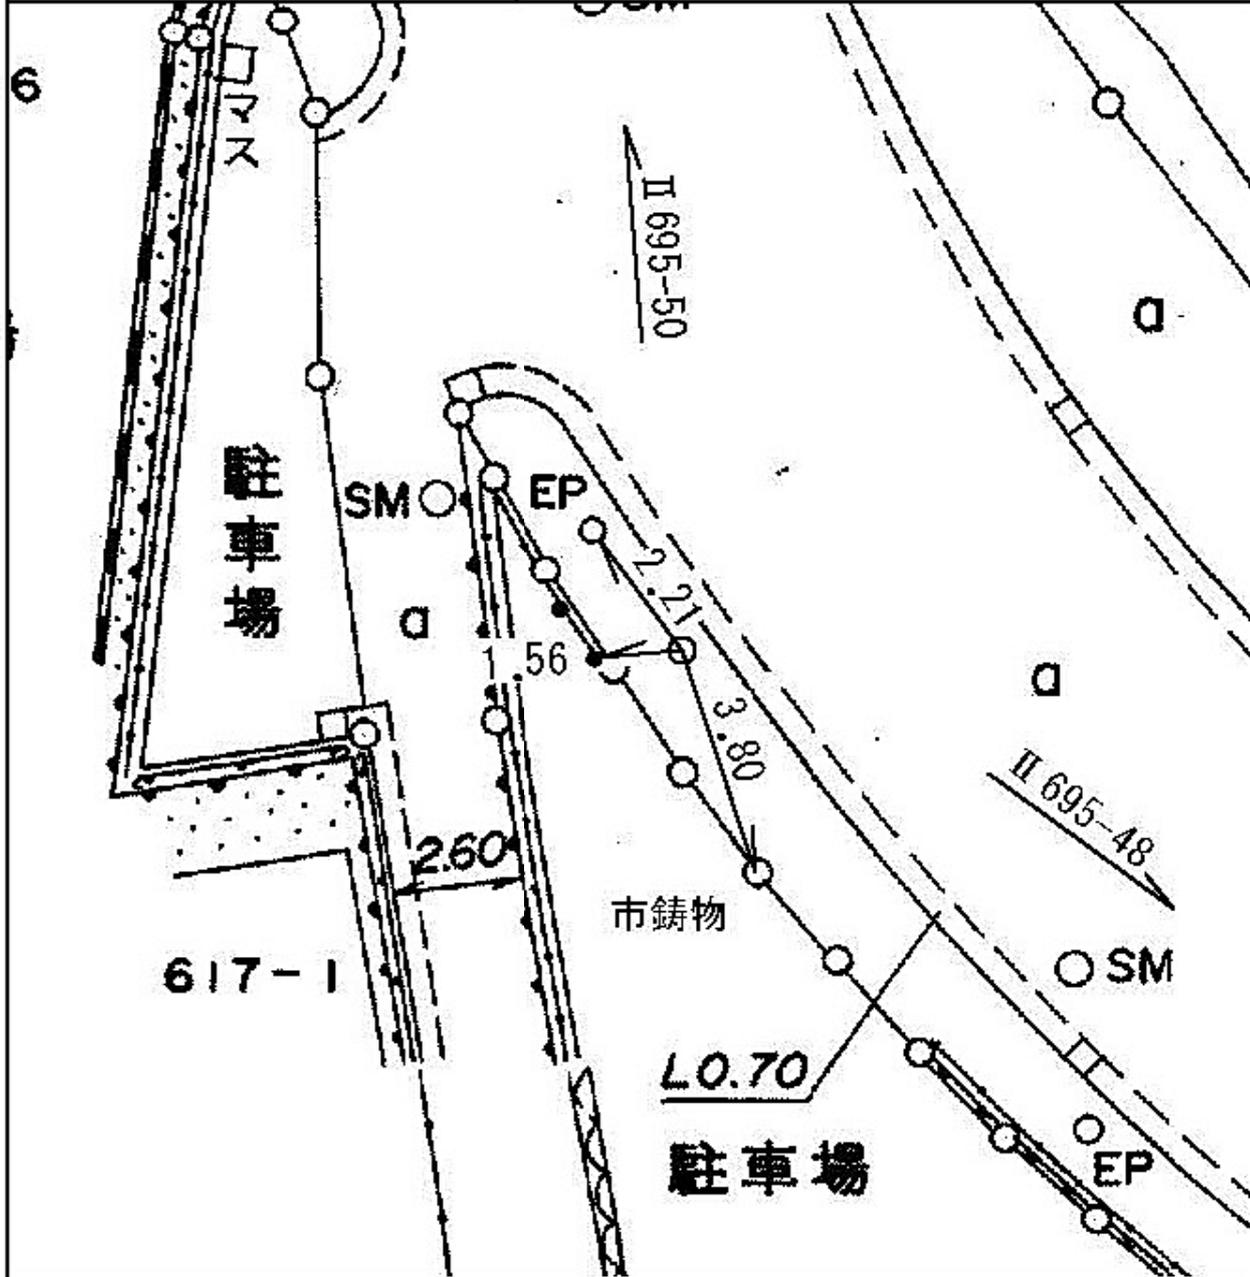


線 番 号	点 番 号	標 識 ノ 種 類	所 在 地
II 695	50	金属標 ● 鋌 ● 木杭	旭区市沢町五三五―一 番地先
要 図		キザミ	

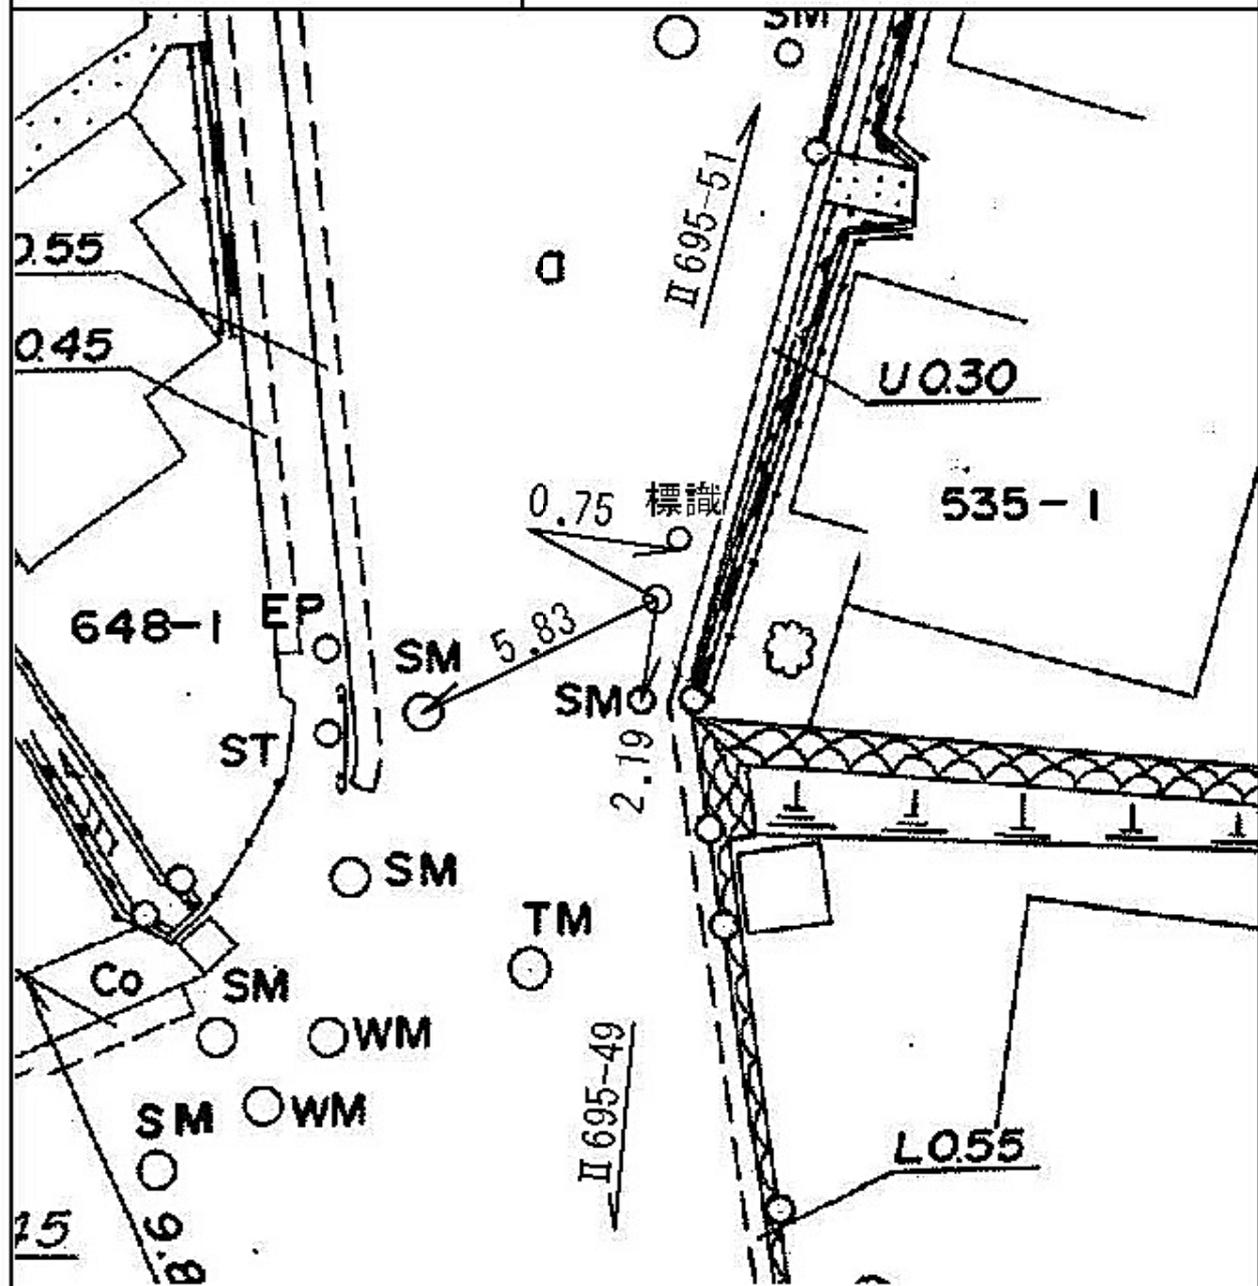


線番号	点番号	標識ノ種類	所在地
-----	-----	-------	-----

Ⅱ 695	51	金属標 ● 鋌 ● 木杭	旭区市沢町六七三―一 番地先
-------	----	--	----------------

要 図	キザミ	
-----	-----	--

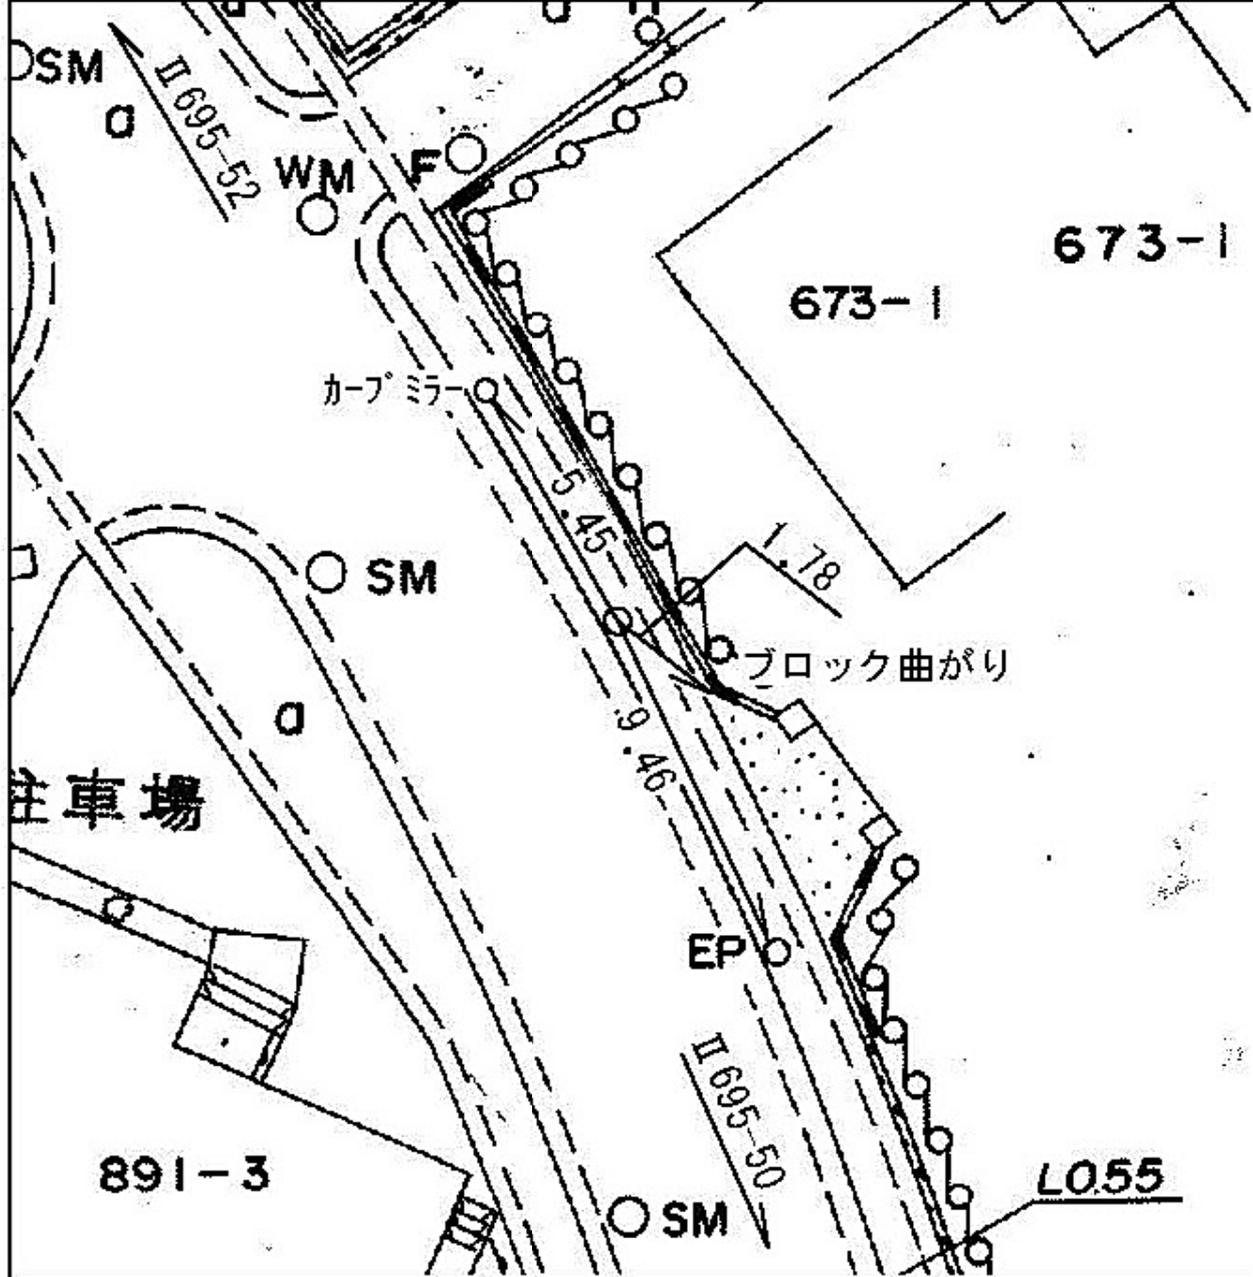


線番号	点番号	標識ノ種類	所在地
II 695	52	<div style="border: 1px solid black; border-radius: 50%; padding: 5px; display: inline-block;">金属標</div> ・鋌・木杭	旭区市沢町七九五―一番地先
要 図		キザミ	

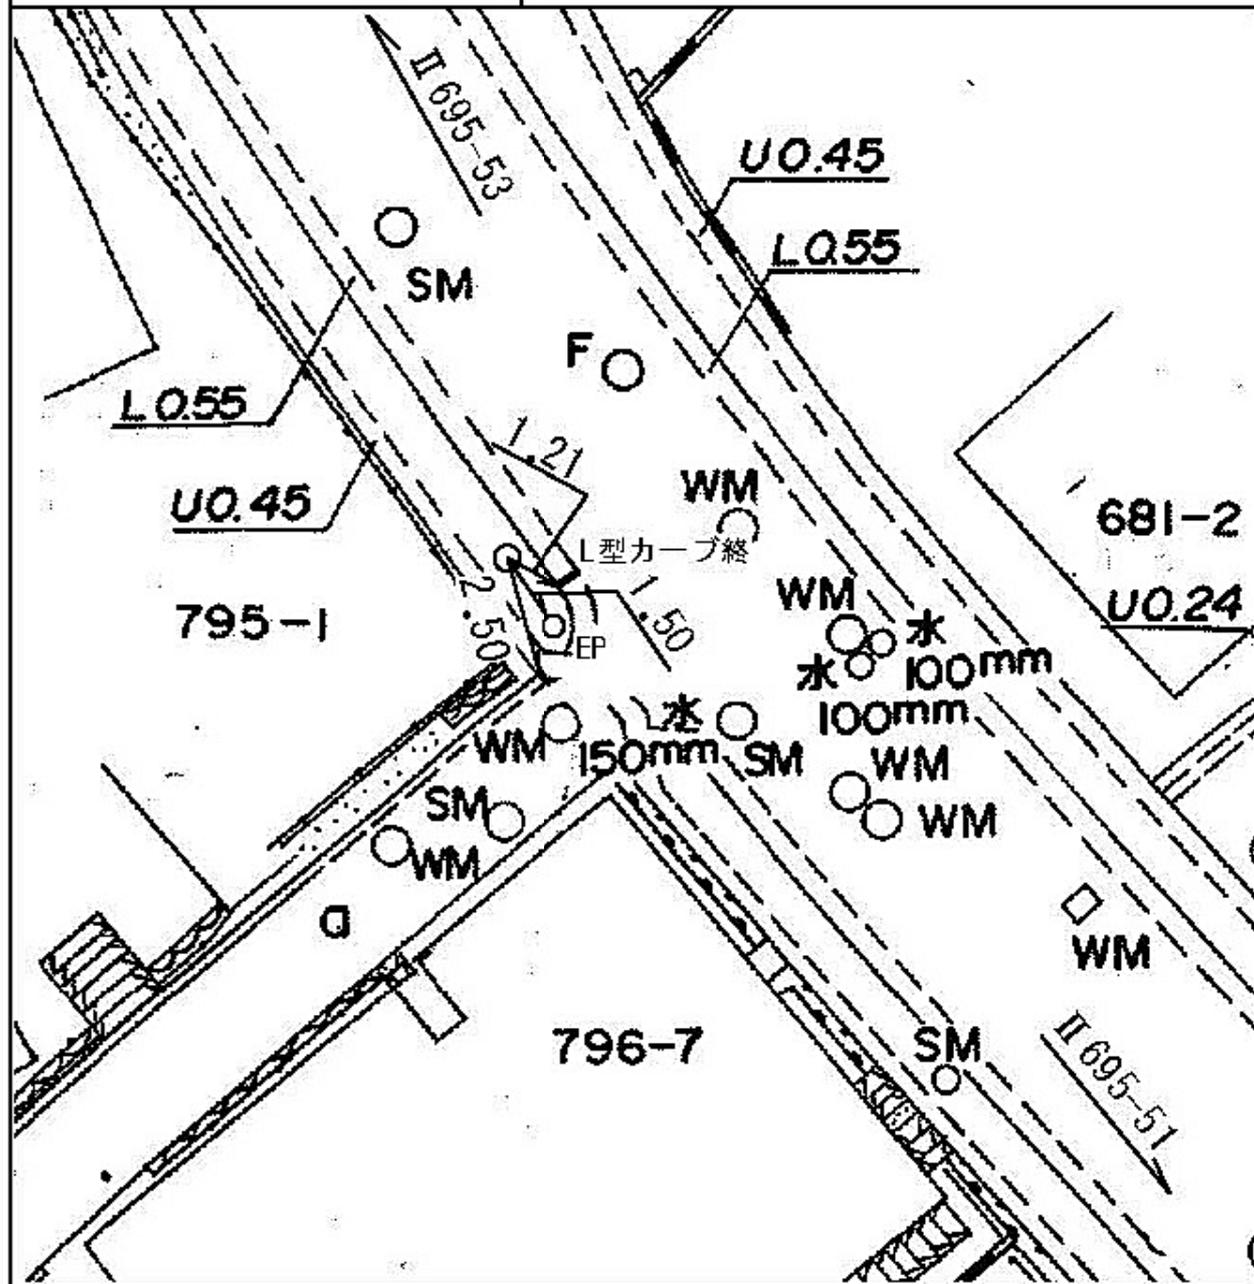

線番号	点番号	標識ノ種類	所在地
-----	-----	-------	-----

II 695	53	金属標 ● 鋌 ● 木杭	旭区市沢町六八九番地先
--------	----	--	-------------

要 図	キザミ	
-----	-----	--

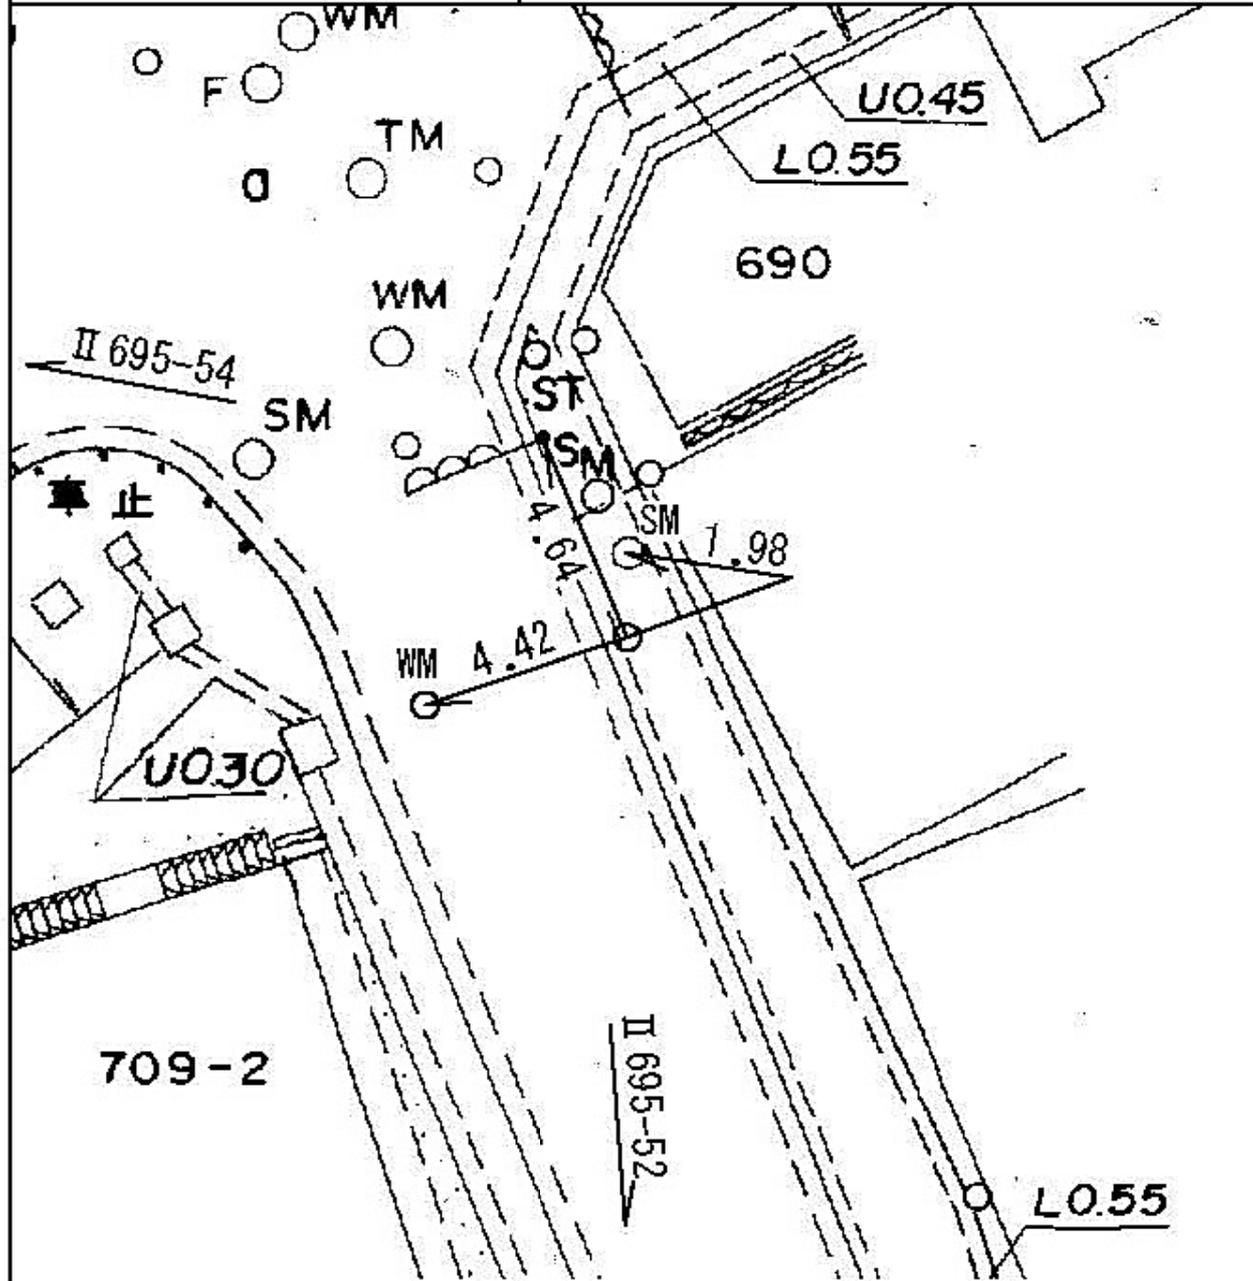


旭区市沢町六八九番地先

線 番 号	点 番 号	標 識 ノ 種 類	所 在 地
-------------	-------------	-----------	-------

Ⅱ 695	54	金属標 ● 鋌 ● 木杭
-------	----	--

要 図	キザミ
-----	-----

旭区市沢町七〇二―一九番地先

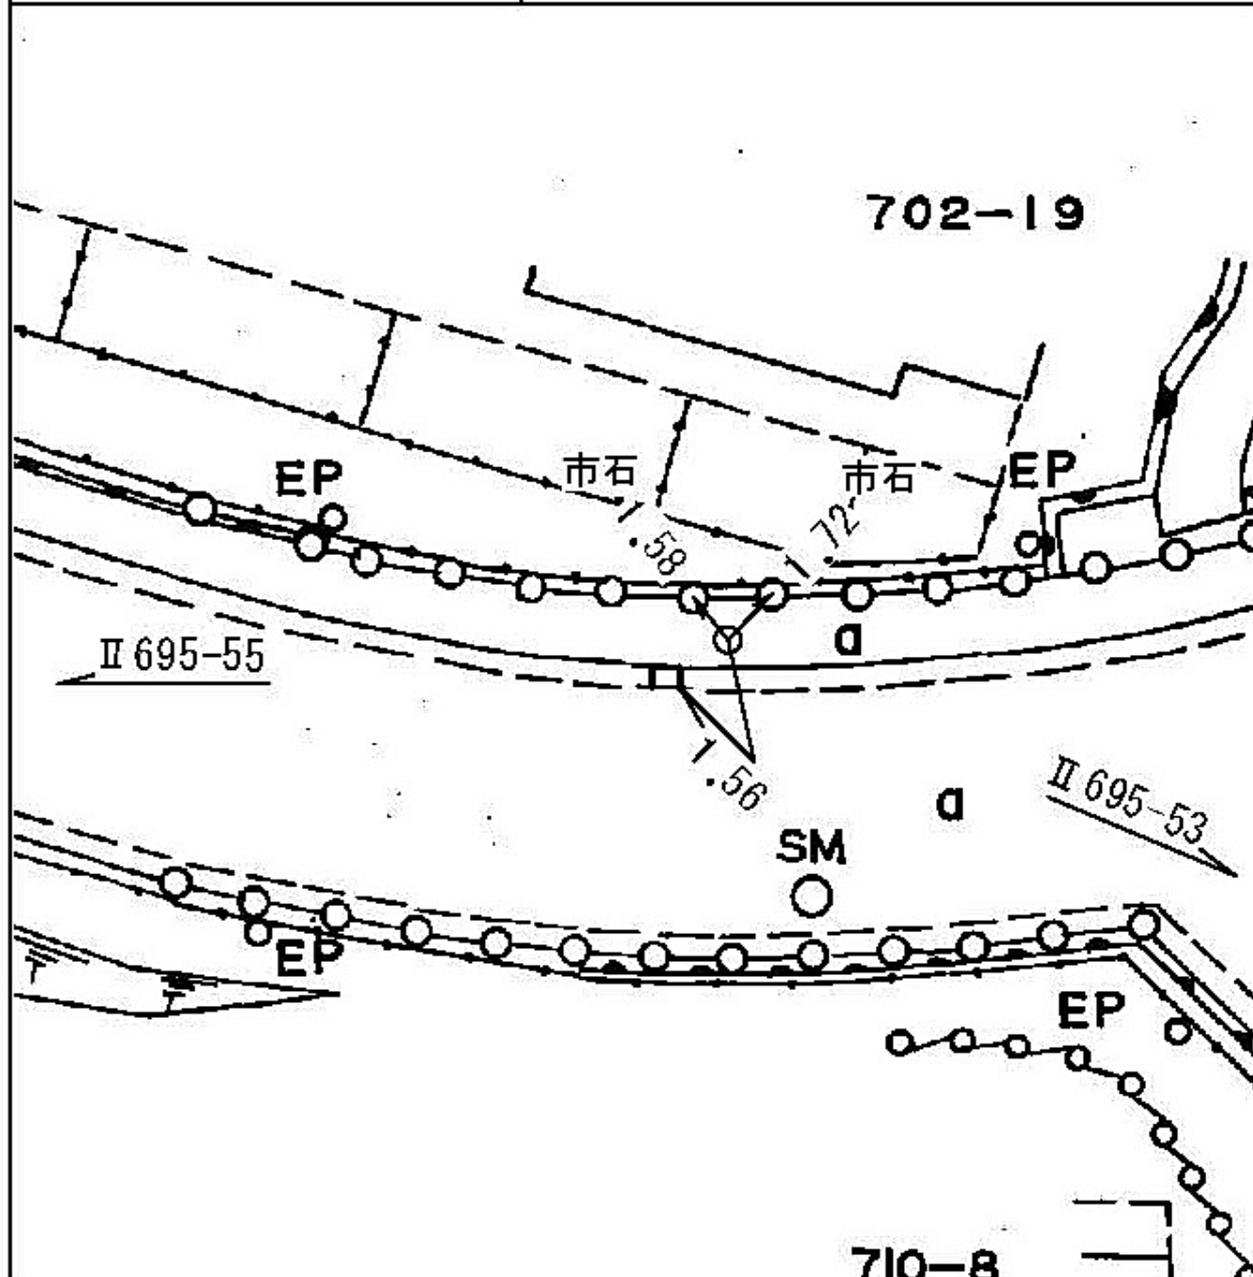

線
番
号

点
番
号

標 識 ノ 種 類

所 在 地

Ⅱ 695


55

金属標 ● 鋌 ● 木杭

旭 区 市 沢 町 七 一 九 一 一 番 地 先

要 図

キザミ

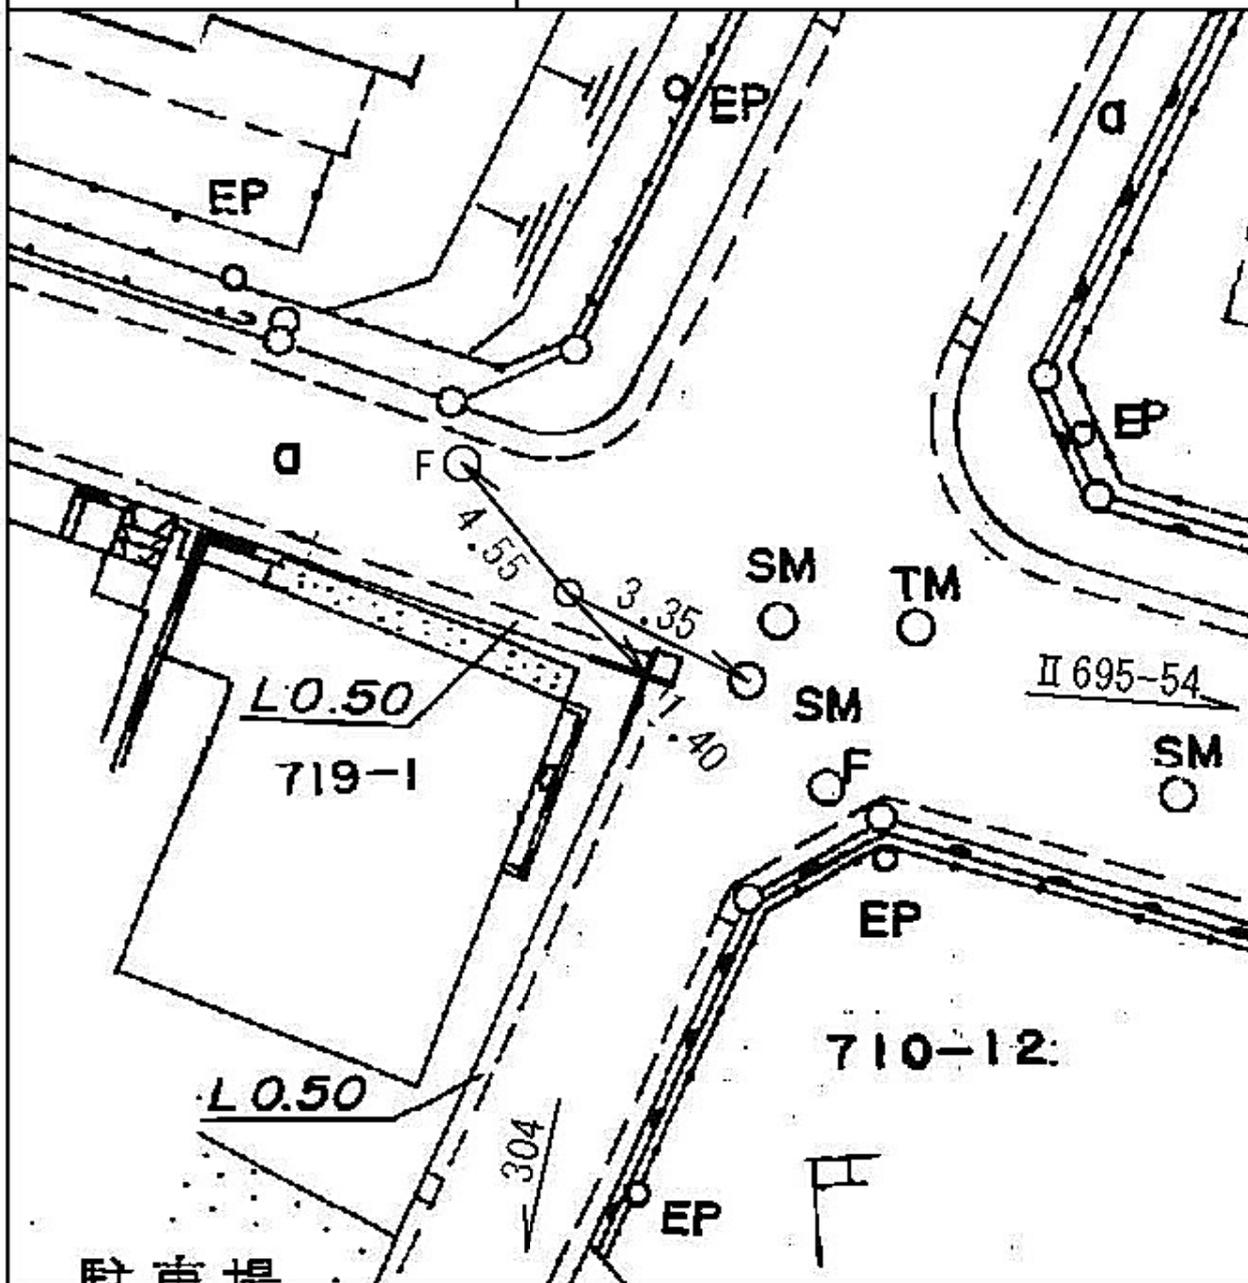


線 番 号	点 番 号	標 識 ノ 種 類	所 在 地
-------------	-------------	-----------	-------


II 695	56	金属標 ● 鋌 ● 木杭
--------	----	--

要 図	キザミ
-----	-----

神奈川区羽沢町九一二一七番地先

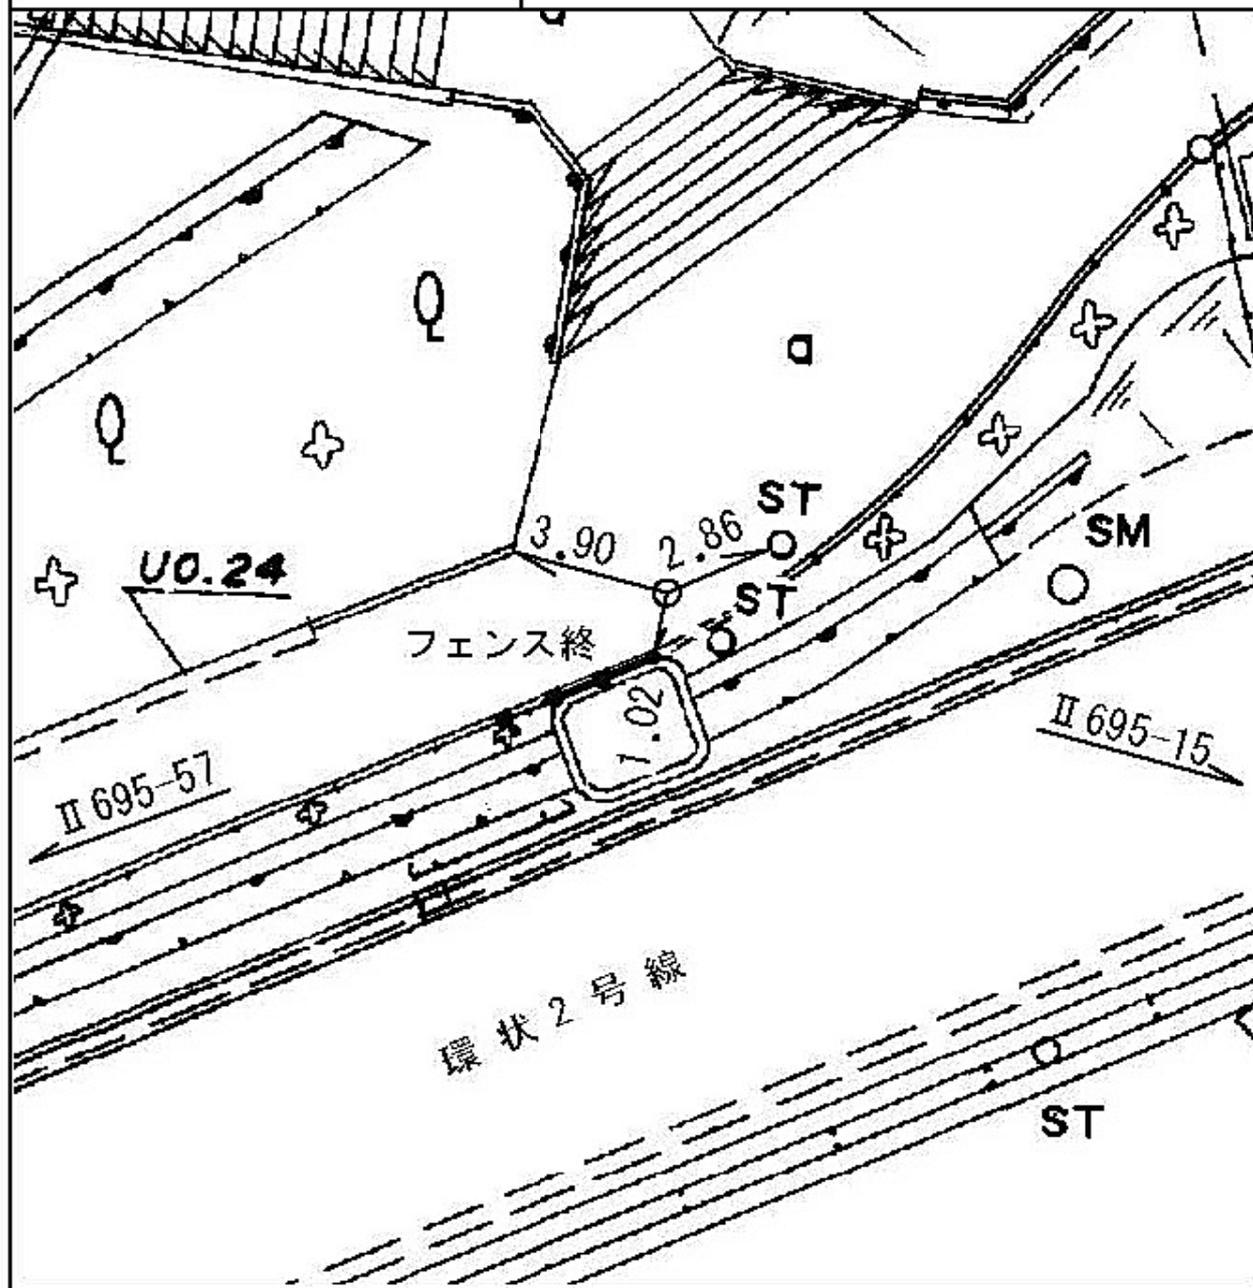


線 番 号	点 番 号	標 識 ノ 種 類	所 在 地
Ⅱ 695	57	金属標 ● 鋌 ● 木杭 キザミ	神奈川区羽沢町九〇八番地先
要 図			

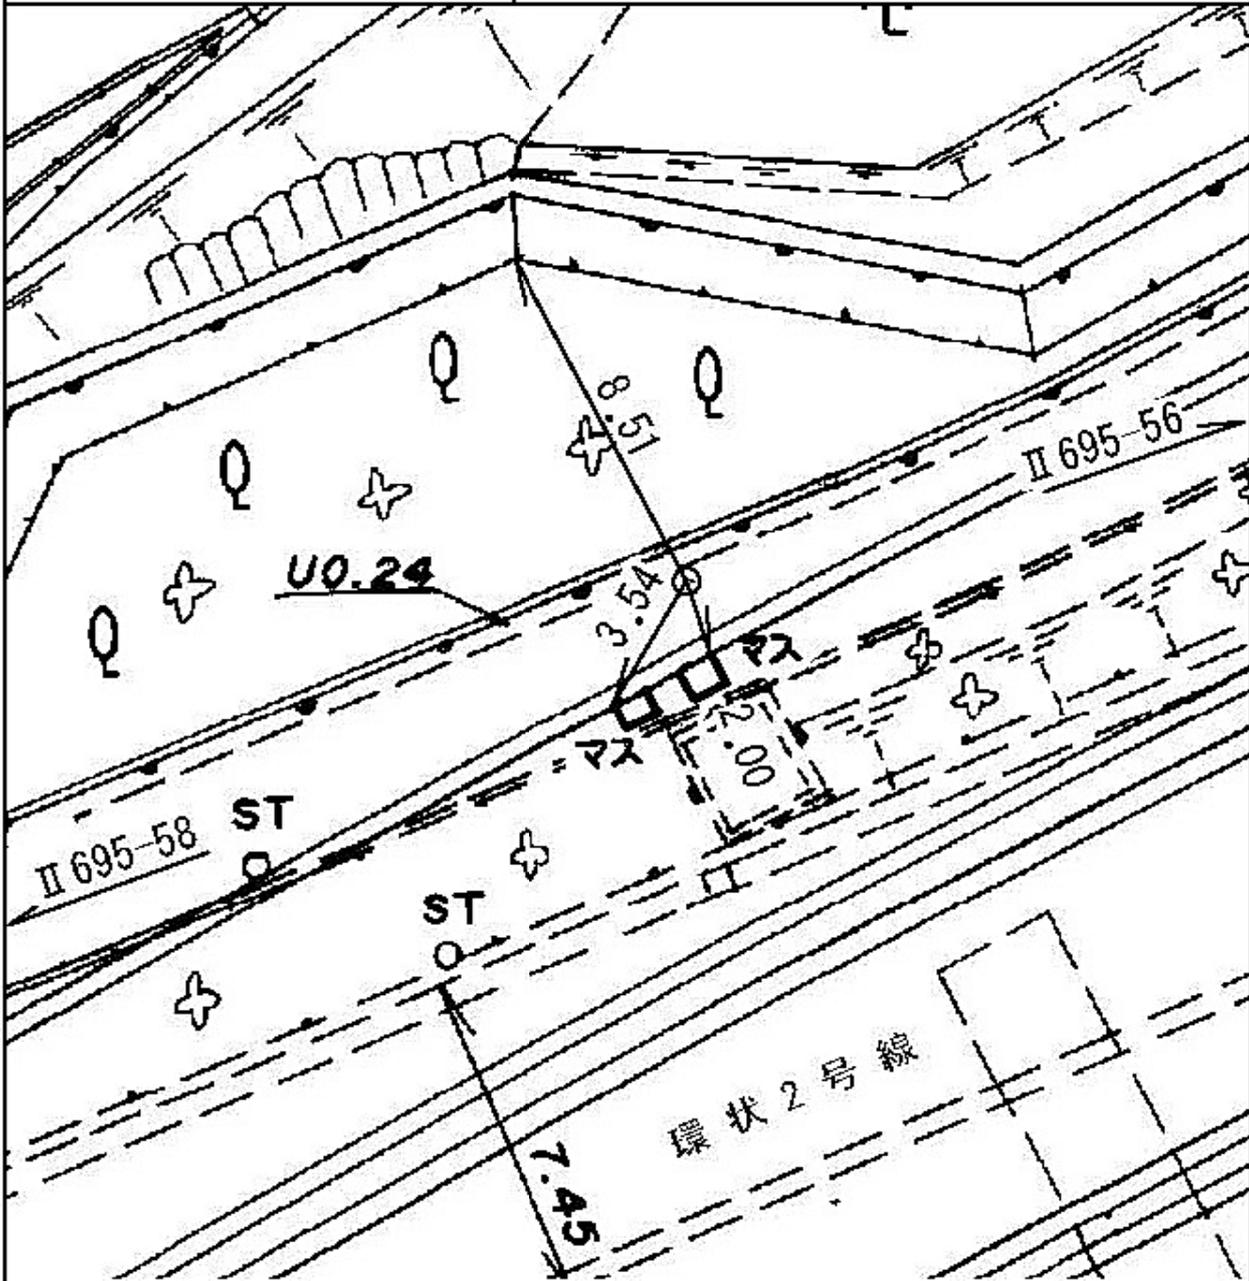

線番号	点番号	標識ノ種類	所在地
-----	-----	-------	-----

II 695	58	金属標 ● 鋸 ● 木杭 キザミ	神奈川県羽沢町一〇二―二番地先
--------	----	---------------------	-----------------

要 図		
-----	--	--

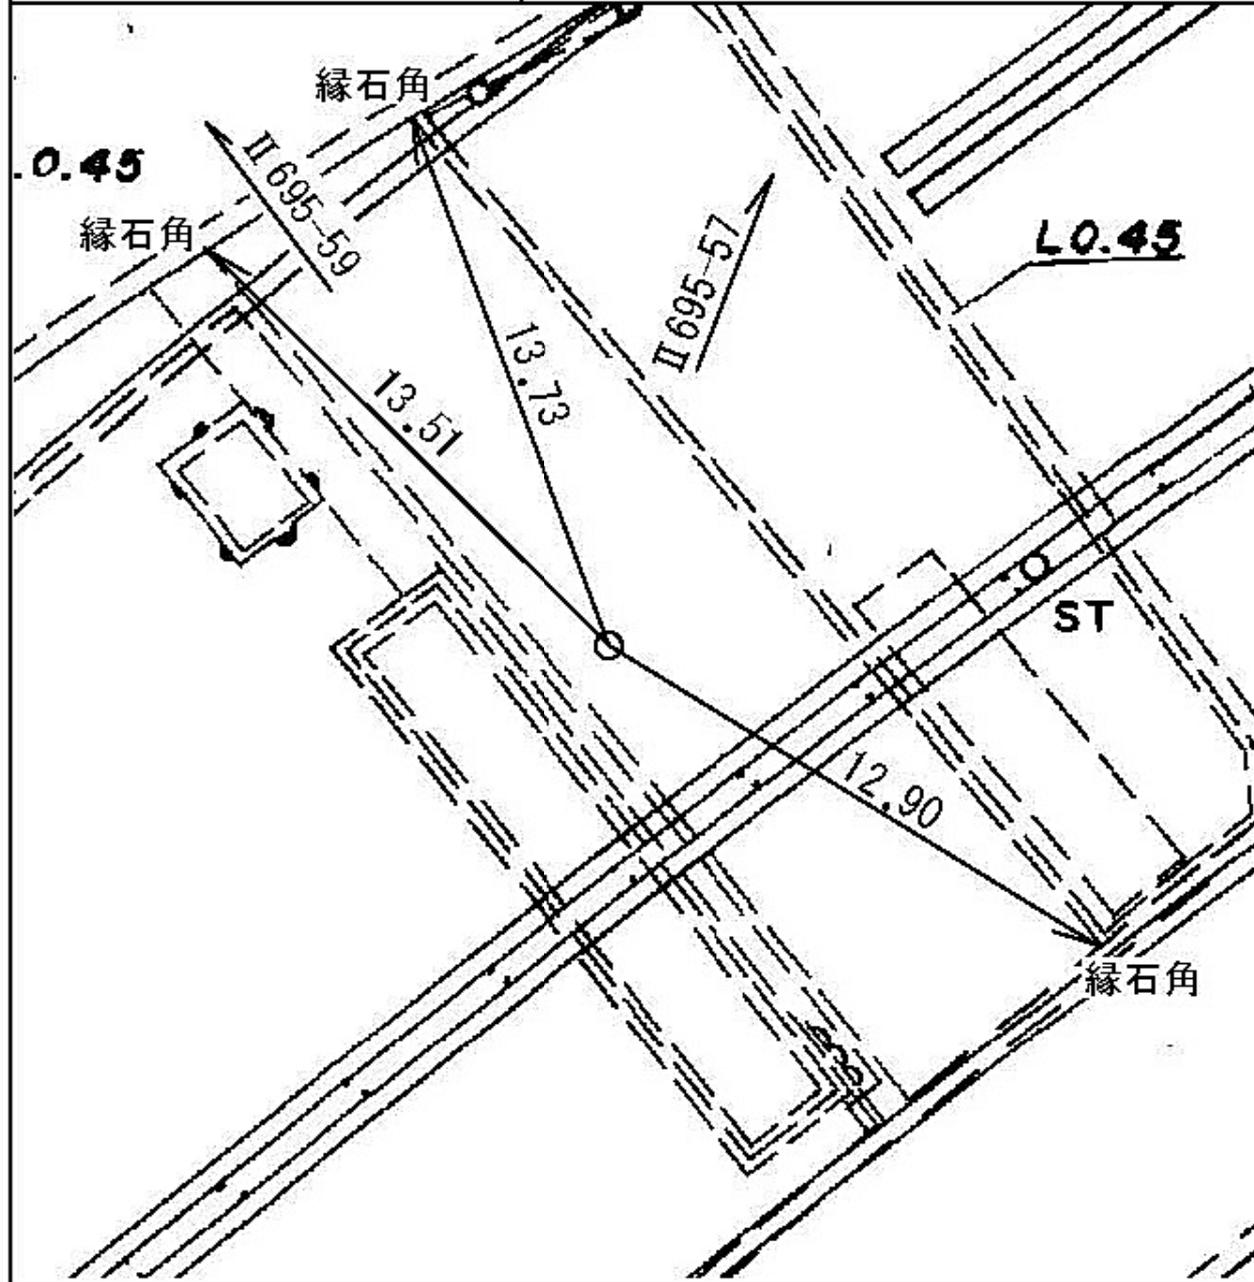


神奈川県羽沢町一〇二―二番地先

線番号	点番号	標識ノ種類	所在地
-----	-----	-------	-----

II 695	59	<div style="border: 1px solid black; border-radius: 50%; padding: 5px; display: inline-block;">金属標</div> ● 鋌 ● 木杭
--------	----	---

要 図	キザミ
-----	-----

神奈川区羽沢町九〇四―四番地先

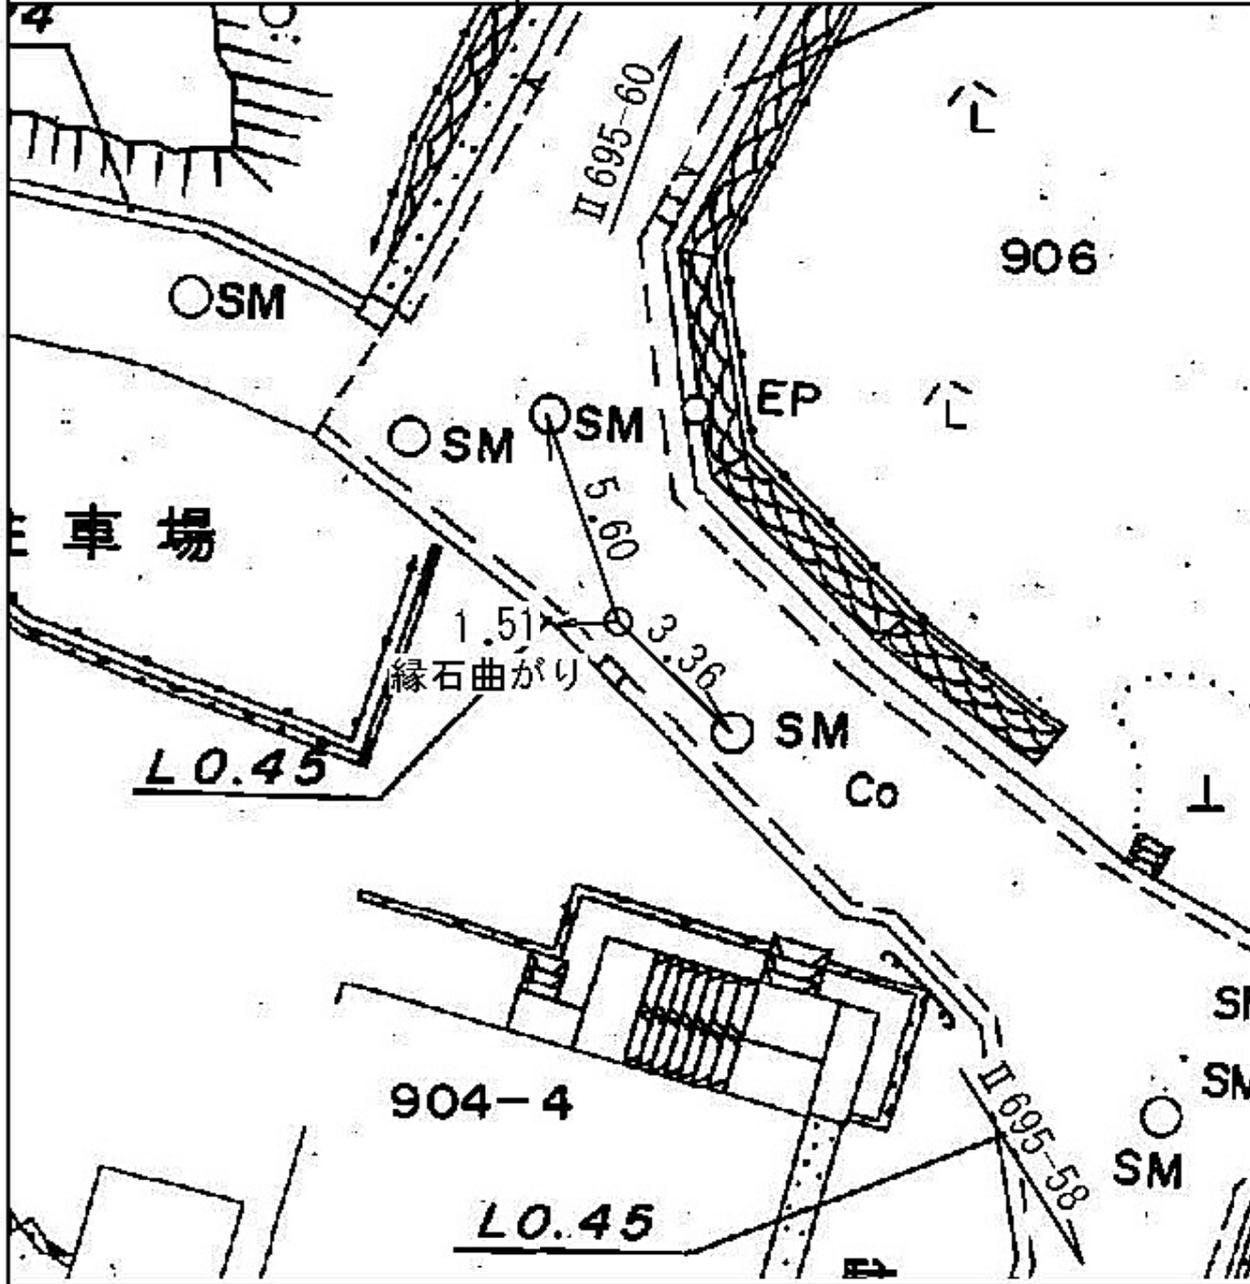


線 番 号	点 番 号	標 識 ノ 種 類	所 在 地
-------------	-------------	-----------	-------


Ⅱ 695	60	金属標 ● 鋌 ● 木杭
-------	----	--

要 図	キザミ
-----	-----

神奈川区羽沢町九一六―九番地先

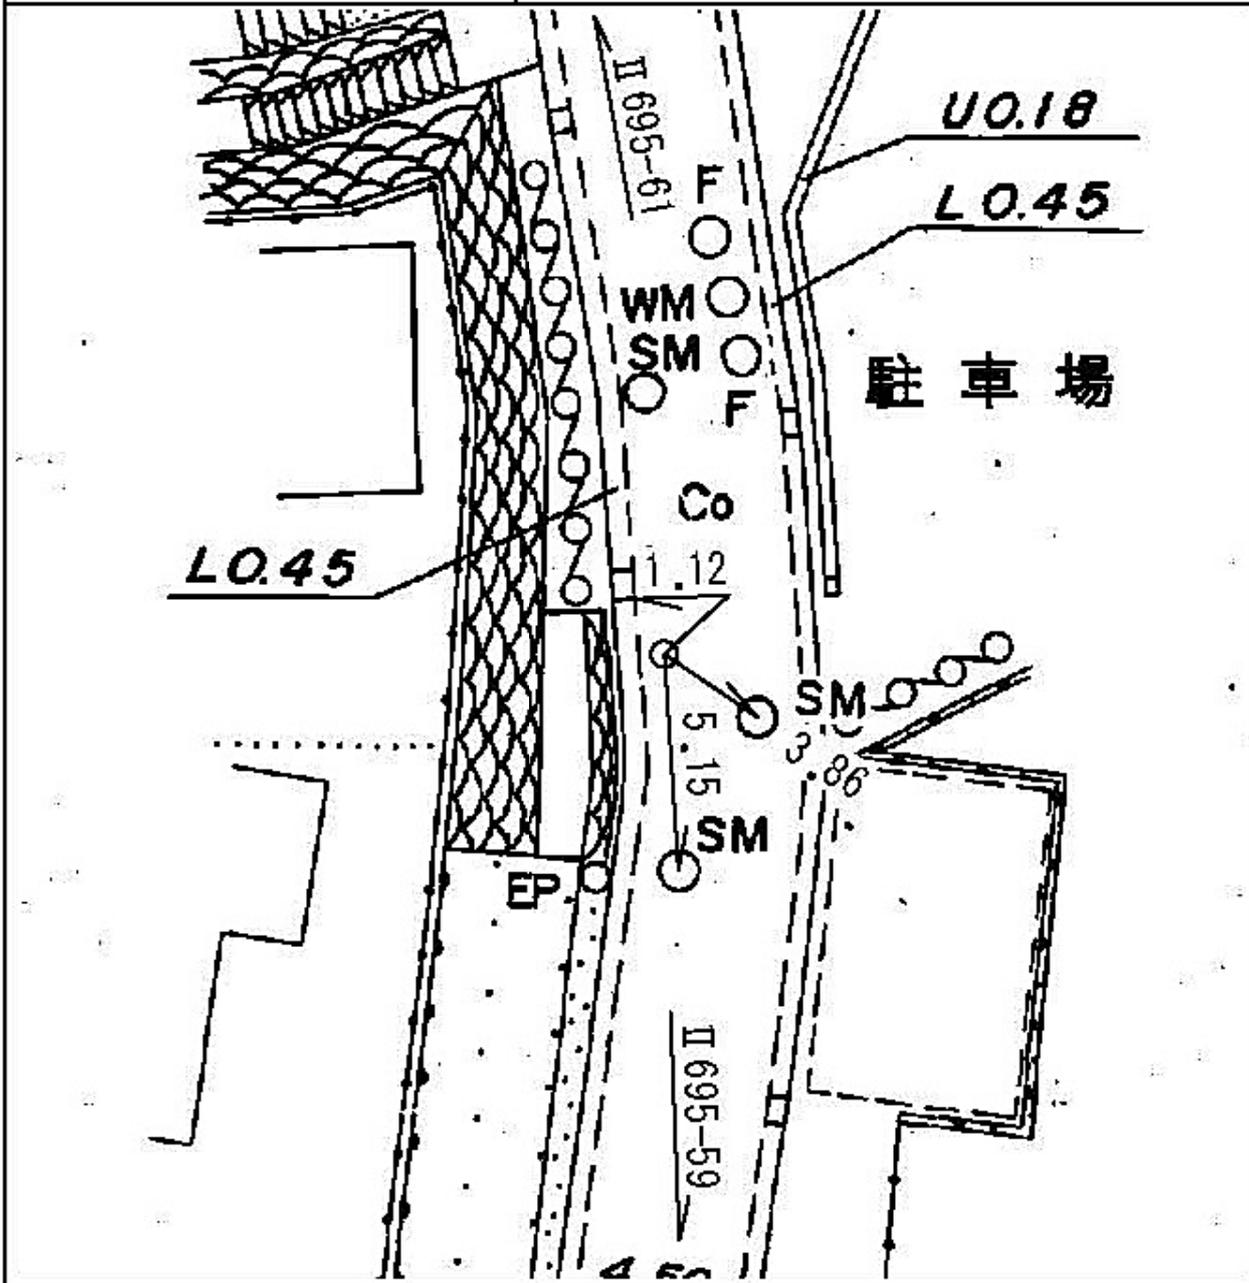

線番号	点番号	標識ノ種類	所在地
II 695	61	<div style="border: 1px solid black; border-radius: 50%; padding: 5px; display: inline-block;">金属標</div> ● 鋌 ● 木杭	神奈川区羽沢町九一七番地先
要 図		キザミ	

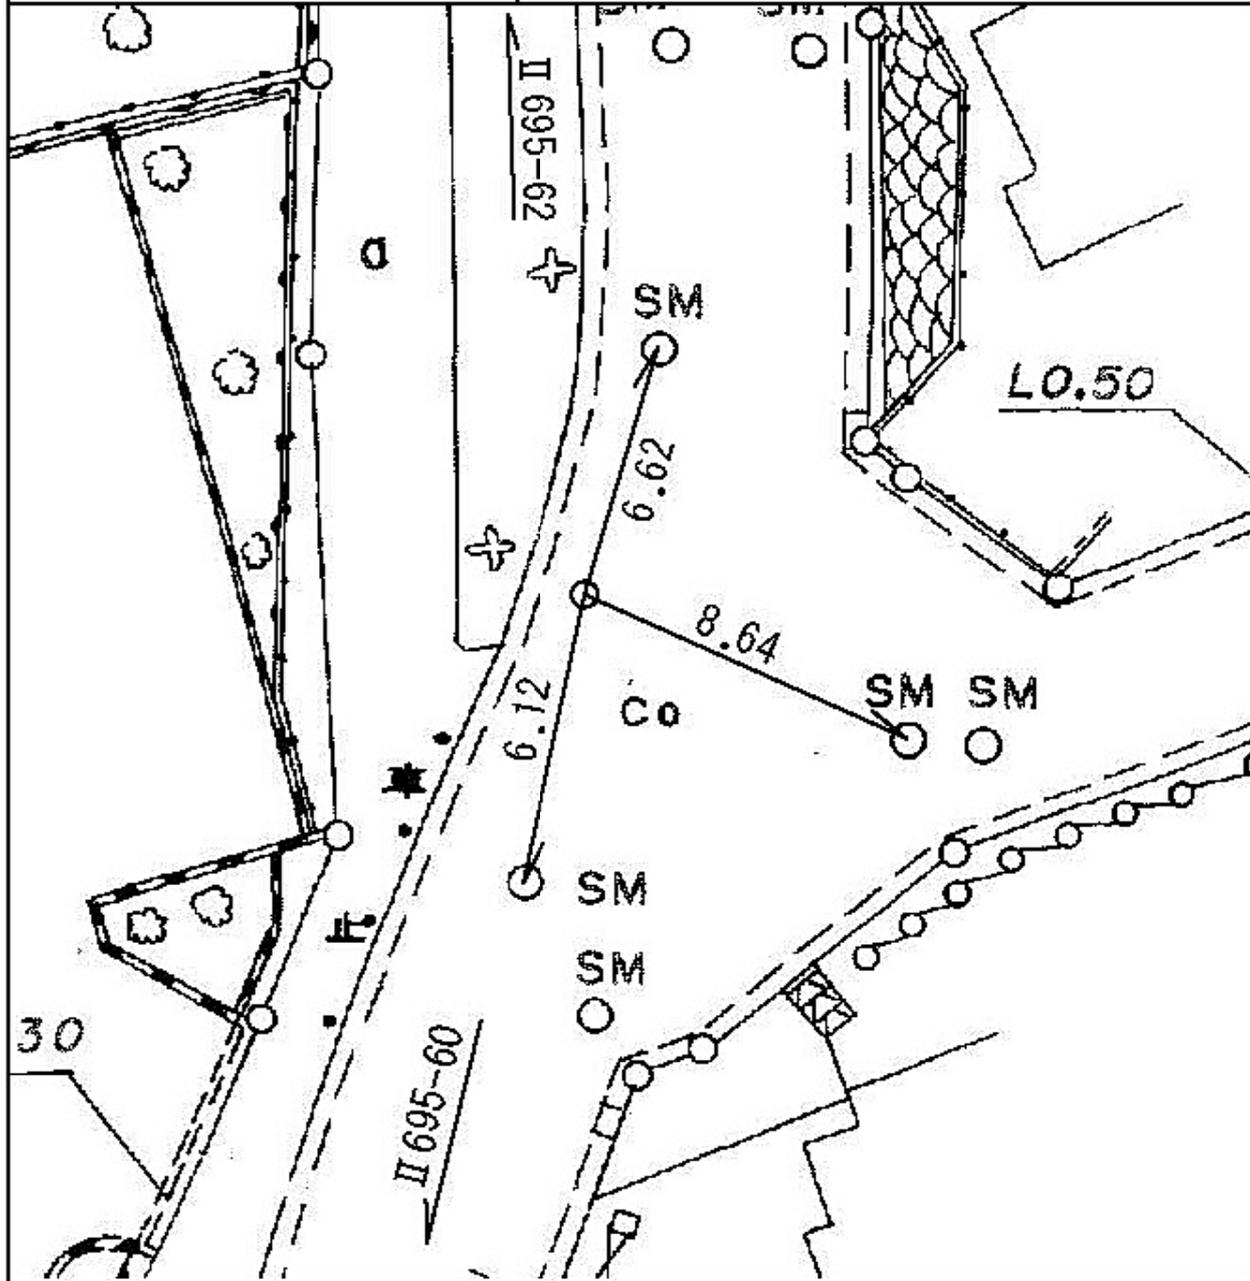


線 番 号	点 番 号	標 識 ノ 種 類	所 在 地
-------------	-------------	-----------	-------


Ⅱ 695	62	金属標 ● 鋌 ● 木杭
-------	----	--

要 図	キザミ
-----	-----


神奈川区羽沢町九一四番地先

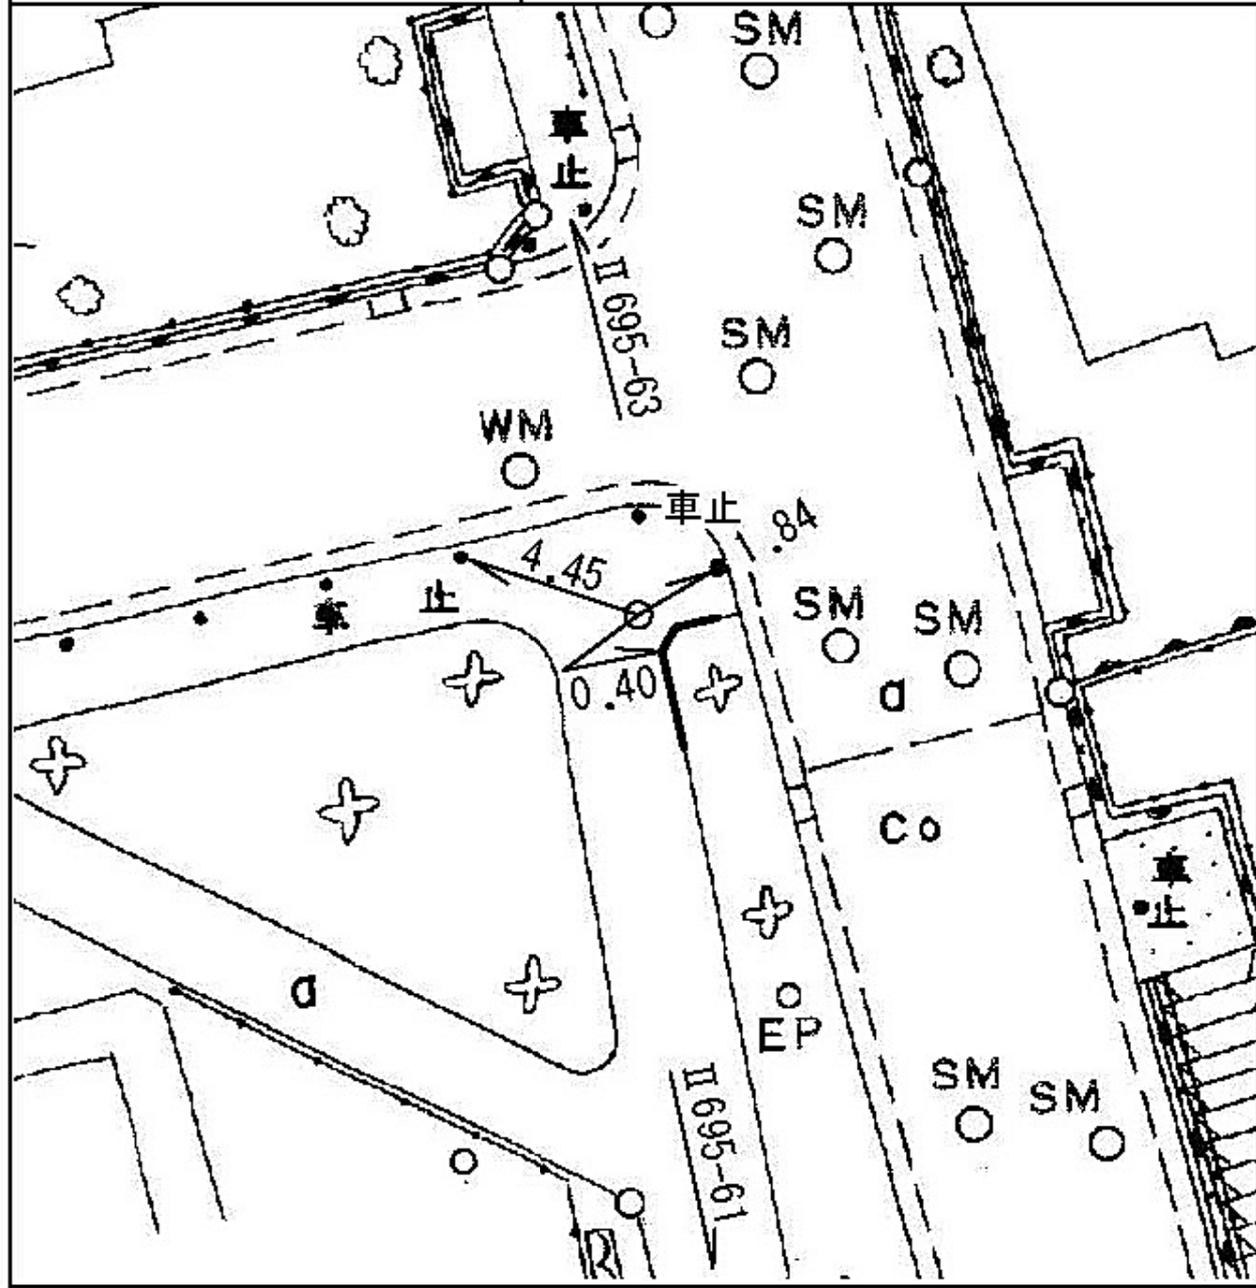

線番号	点番号	標識ノ種類	所在地
II 695	63	金属標 ● 鋸 ● 木杭 キザミ	神奈川県羽沢町九一七―二番地先
要 図			

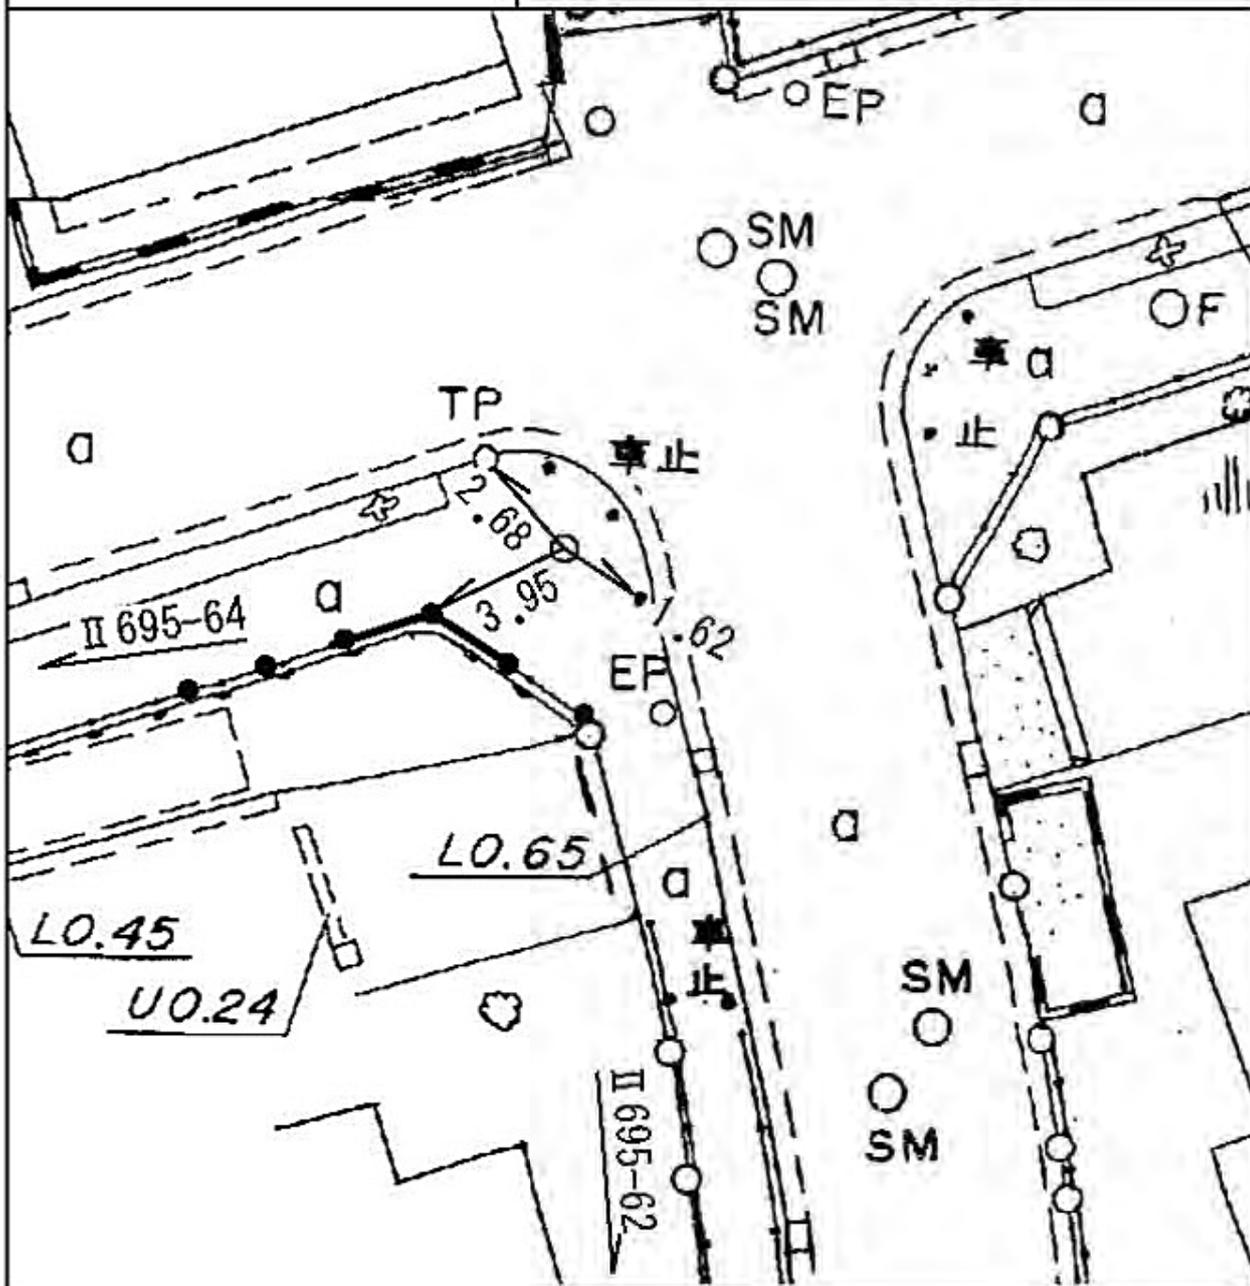

線 番 号	点 番 号	標 識 ノ 種 類	所 在 地
Ⅱ 695	65	金属標 ● 鋏 ● 木杭 キザミ	神奈川区羽沢町九三七―五番地先
要 図			

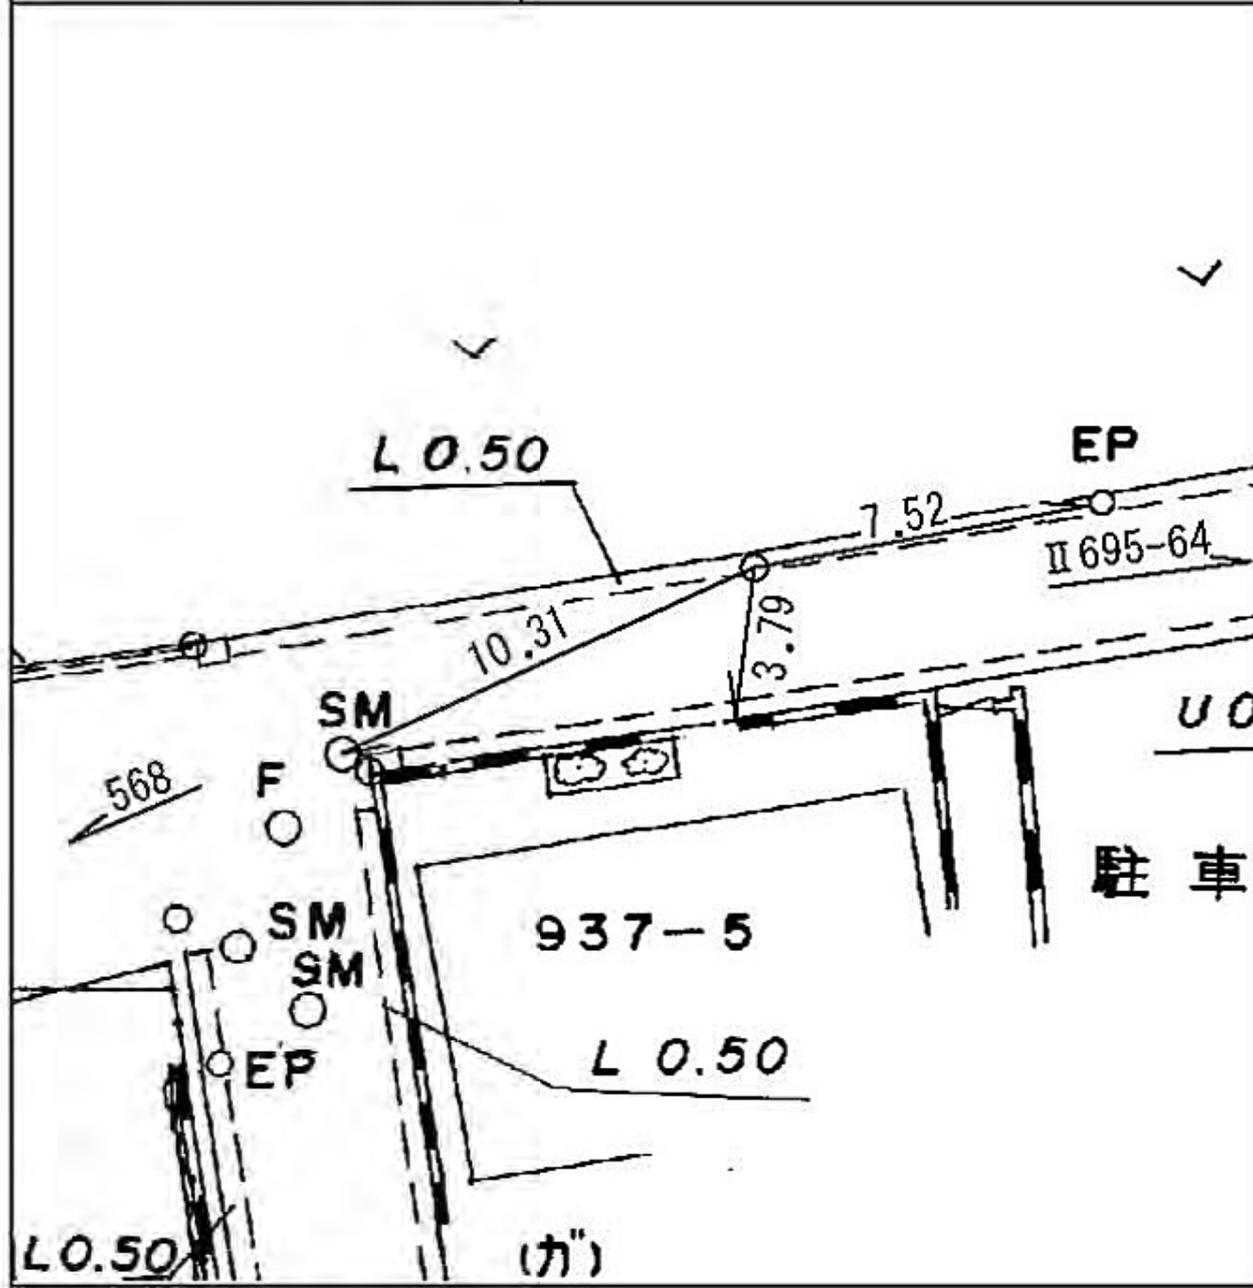


線 番 号	点 番 号	標 識 ノ 種 類	所 在 地
-------------	-------------	-----------	-------

Ⅱ 695	66	金属標 ● 鋌 ● 木杭
-------	----	--

要 図	キザミ
-----	-----


旭区市沢町三〇八一三番地先

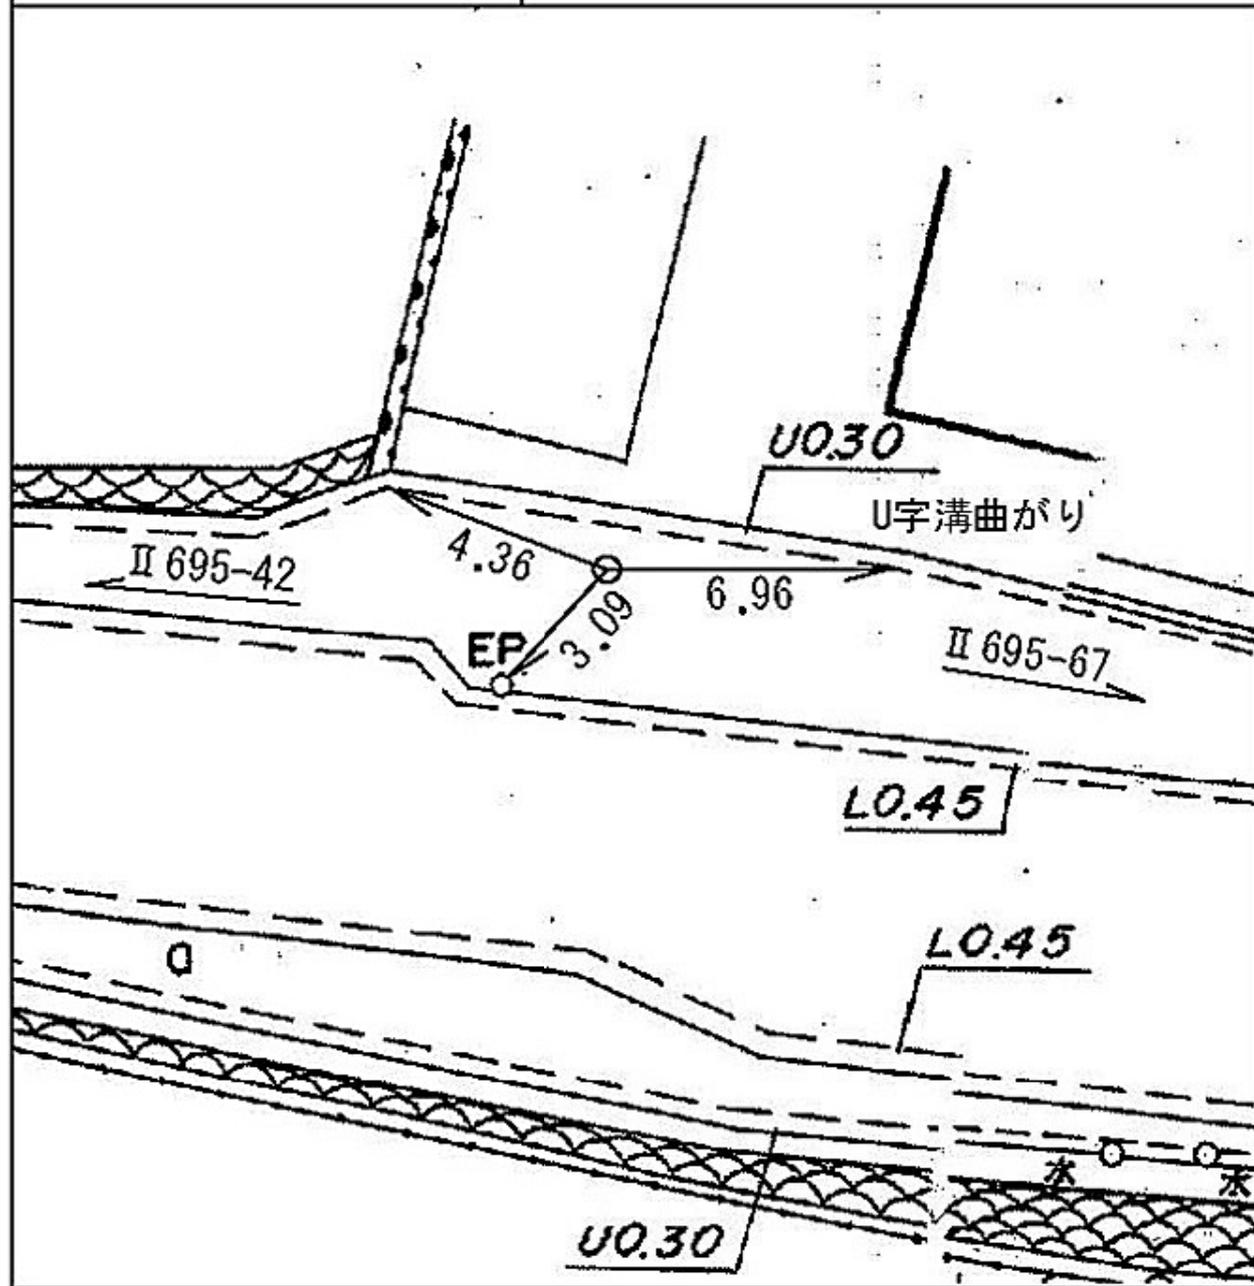

線番号	点番号	標識ノ種類	所在地
-----	-----	-------	-----

II 695	67	金属標 ● 鋸 ● 木杭 キザミ	旭区市沢町三二一-三番地先
--------	----	---------------------	---------------

要 図	キザミ	
-----	-----	--

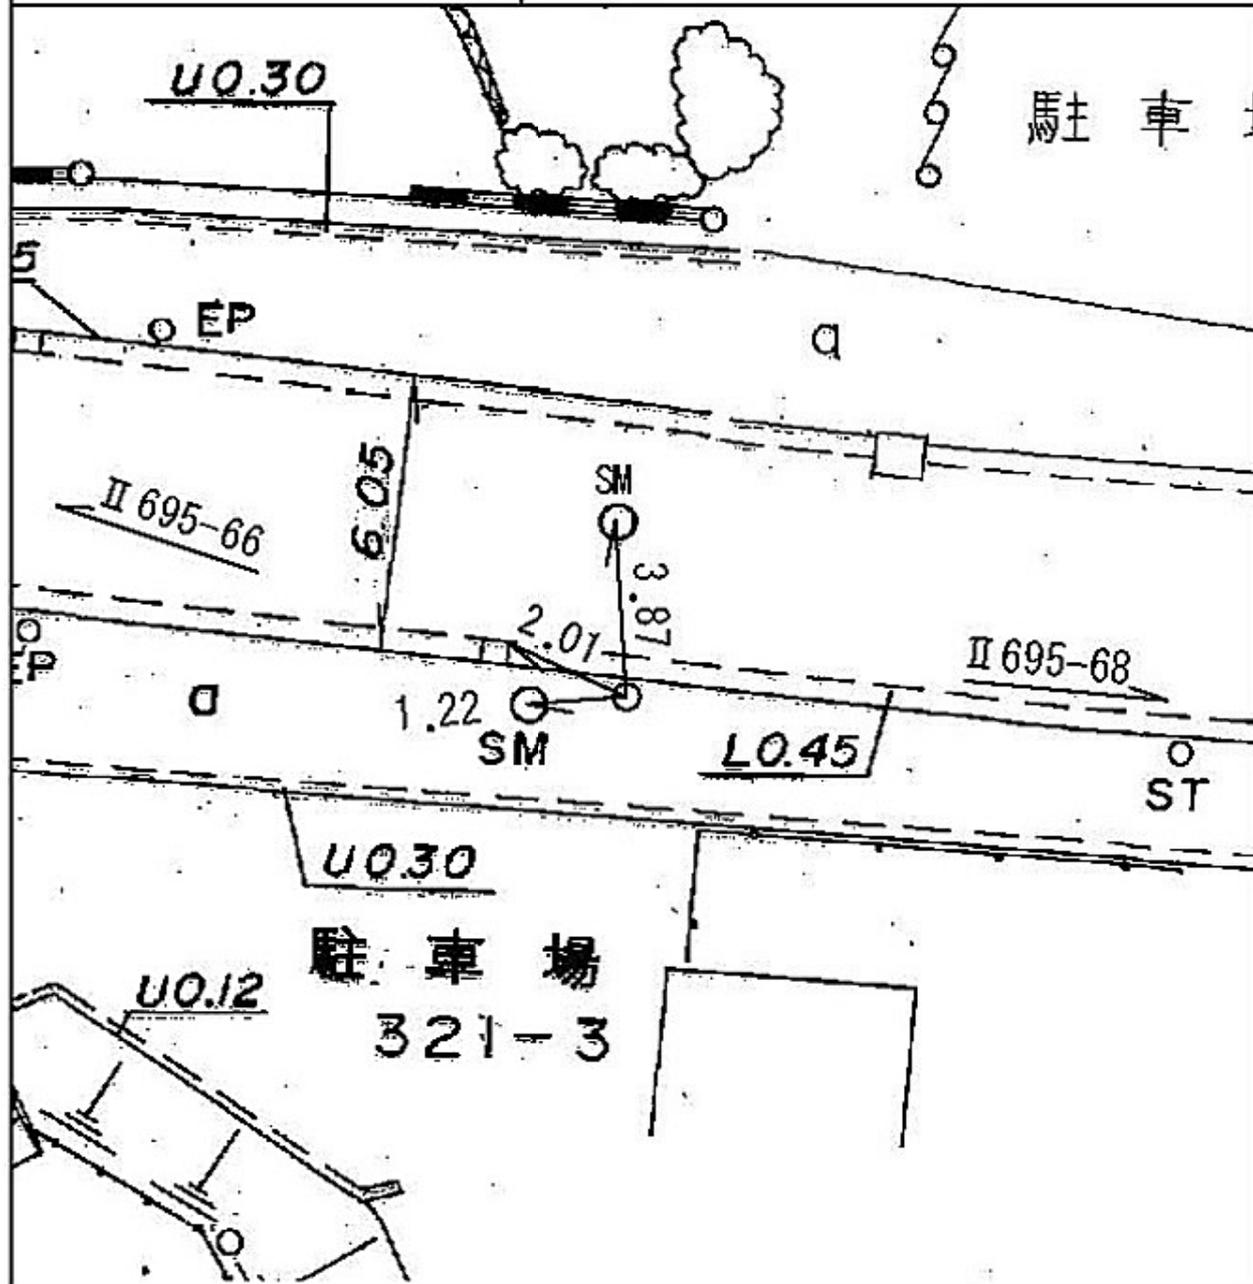


線番号	点番号	標識ノ種類	所在地
Ⅱ 695	68	金属標 ● 鋌 ● 木杭 キザミ	旭区市沢町三三六番地先
要 図			

線番号	点番号	標識ノ種類	所在地
-----	-----	-------	-----

II 695	69	金属標 ● 鋌 ● 木杭	旭区市沢町三三五-1-3番地先
--------	----	--	-----------------

要 図	キザミ	
-----	-----	--

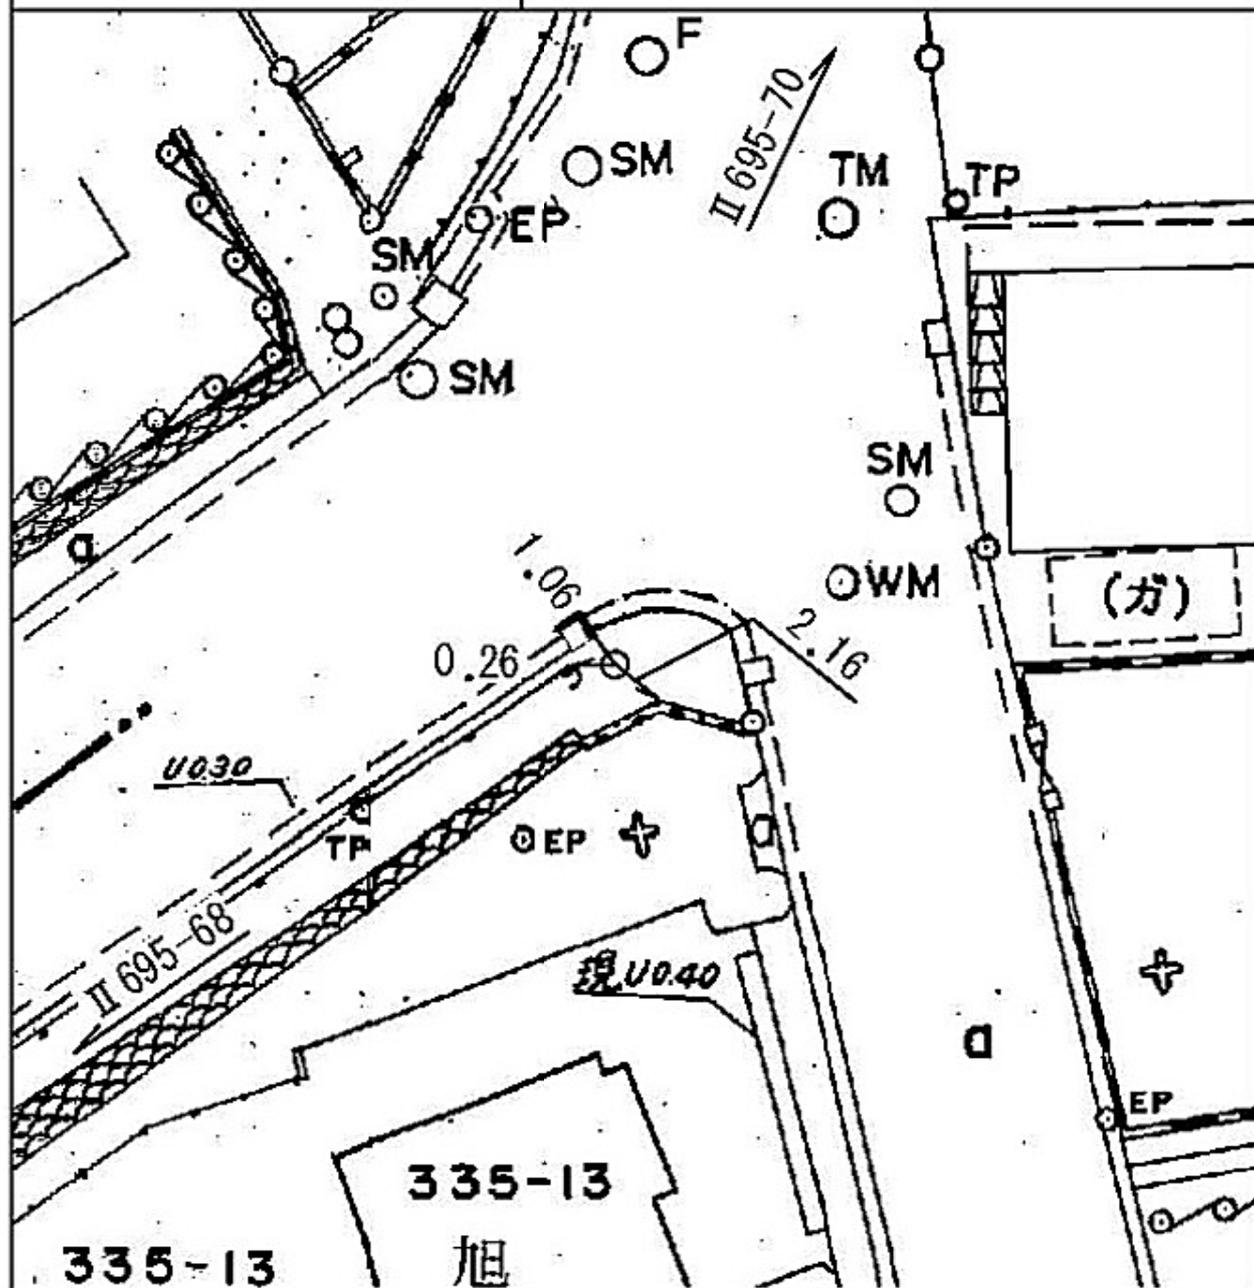


旭区市沢町三三五-1-3番地先

線番号	点番号	標識ノ種類	所在地
-----	-----	-------	-----


II 695	70	金属標 ● 鋸 ● 木杭 キザミ
--------	----	---------------------

要 図	
-----	--

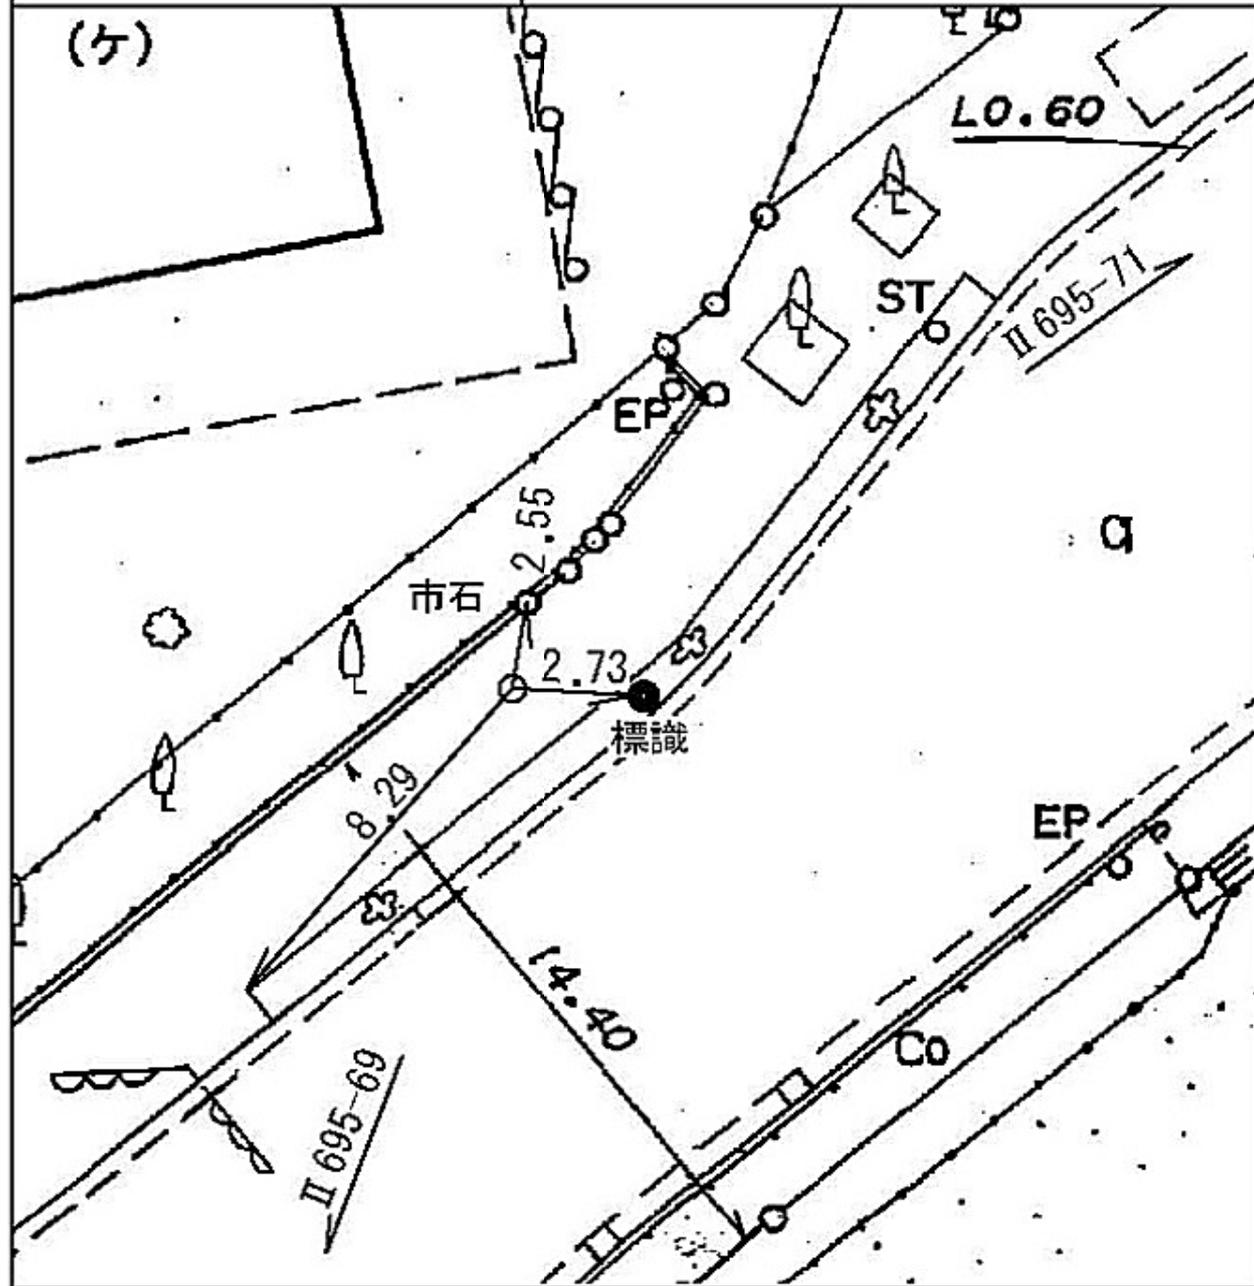


保土ヶ谷区川島町五二二―三番地先

線番号	点番号	標識ノ種類	所在地
II 695	71	(金属標) ● 鋌 ● 木杭 キザミ	保土ヶ谷区川島町五二二番地先
要 図			

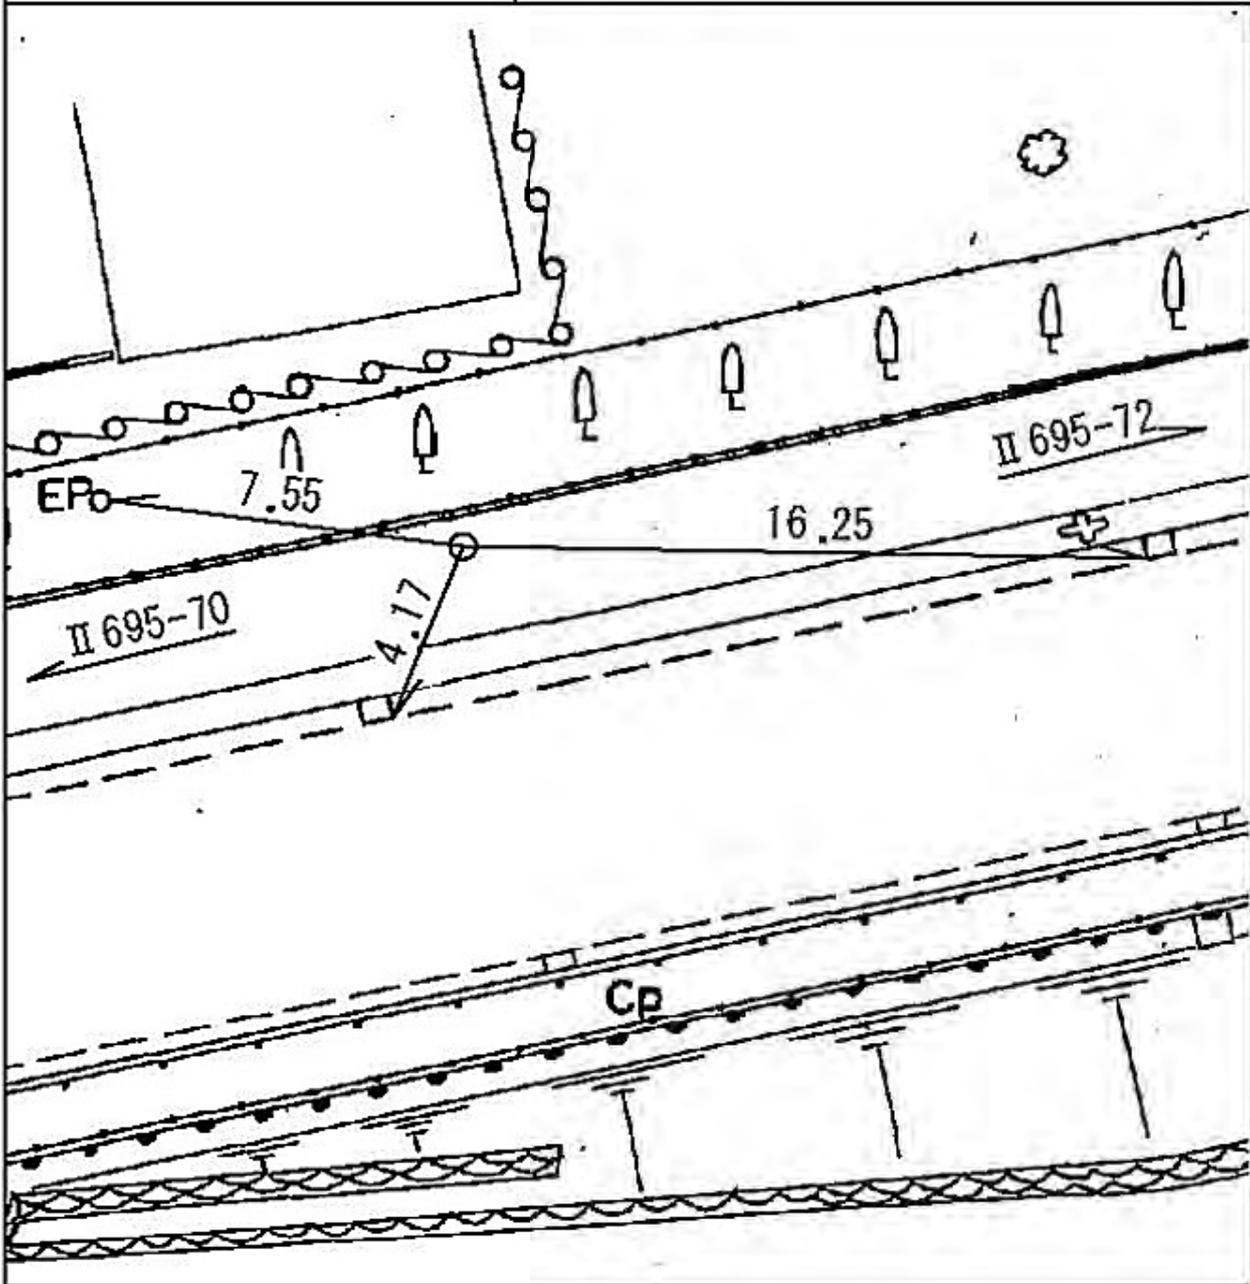

線 番 号	点 番 号	標 識 ノ 種 類	所 在 地
II 695	72	金属標 ● 鋸 ● 木杭 キザミ	保土ヶ谷区川島町五二二番地先
要 図			

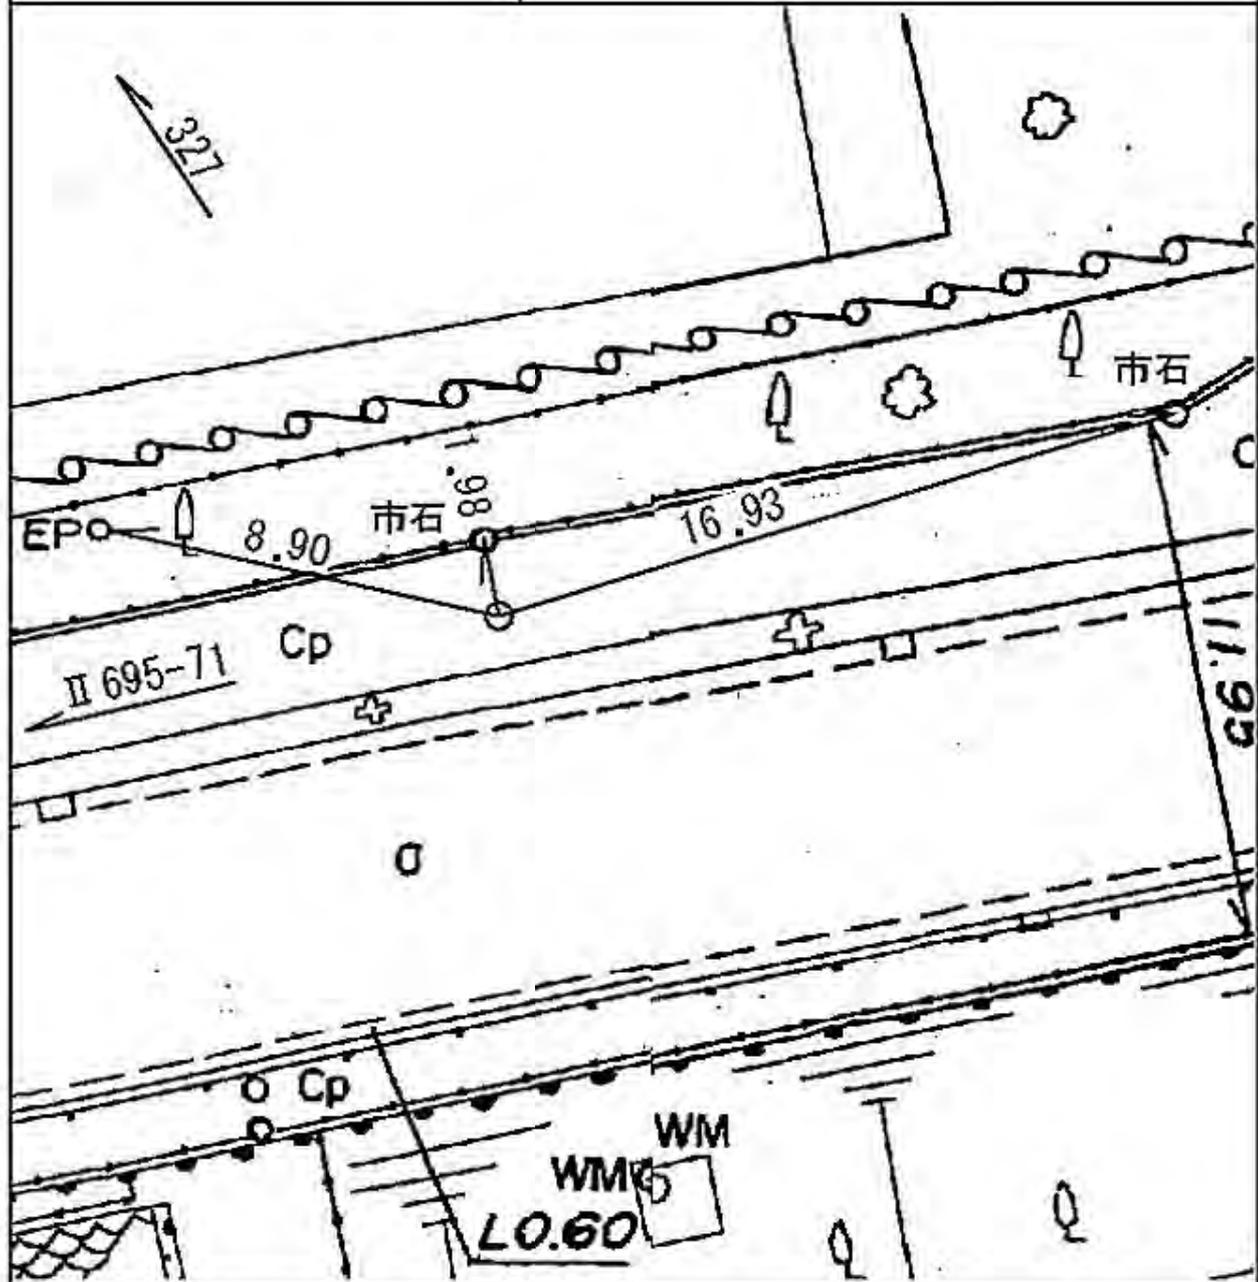


線番号	点番号	標識ノ種類	所在地
-----	-----	-------	-----

II 696	1
--------	---

金属標・鋌・木杭
 キザミ

要 図

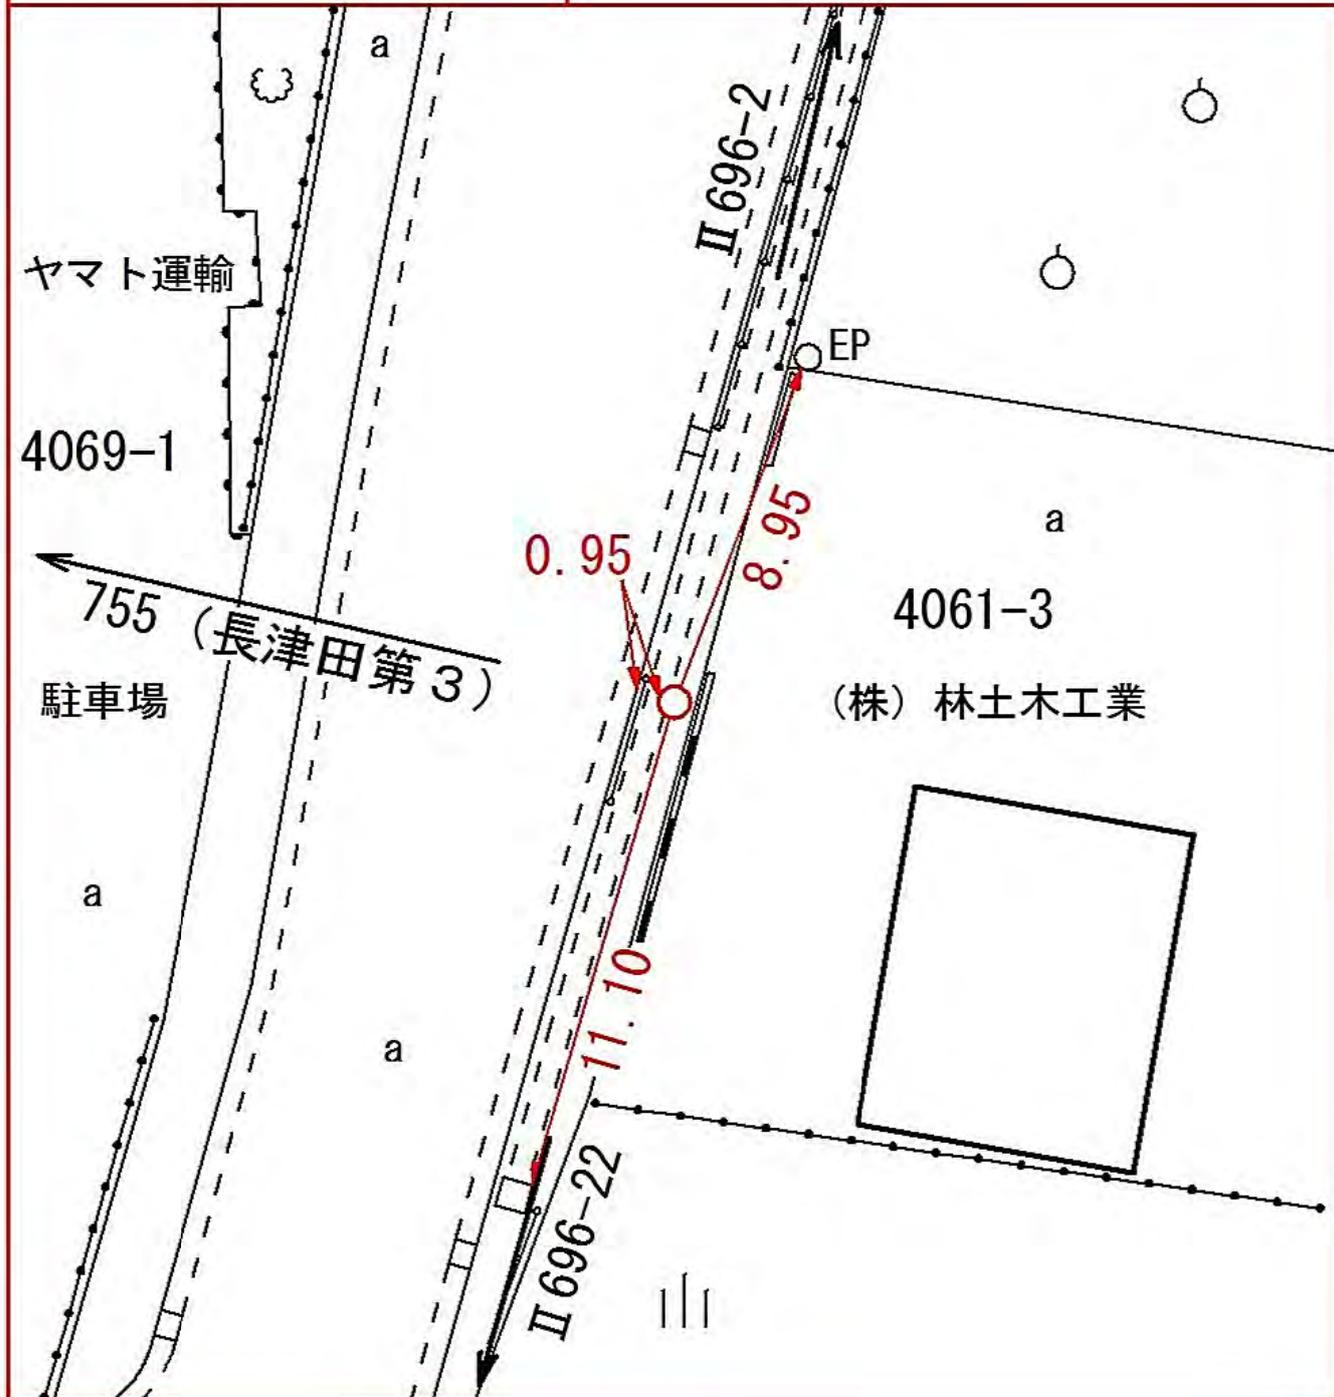

緑区長津田町四〇六一番三地先

線
番
号

点
番
号

標 識 ノ 種 類

所 在 地

II 696


2

金属標・鋌・木杭


緑区長津田町四一二番三地先

キザミ

要 図

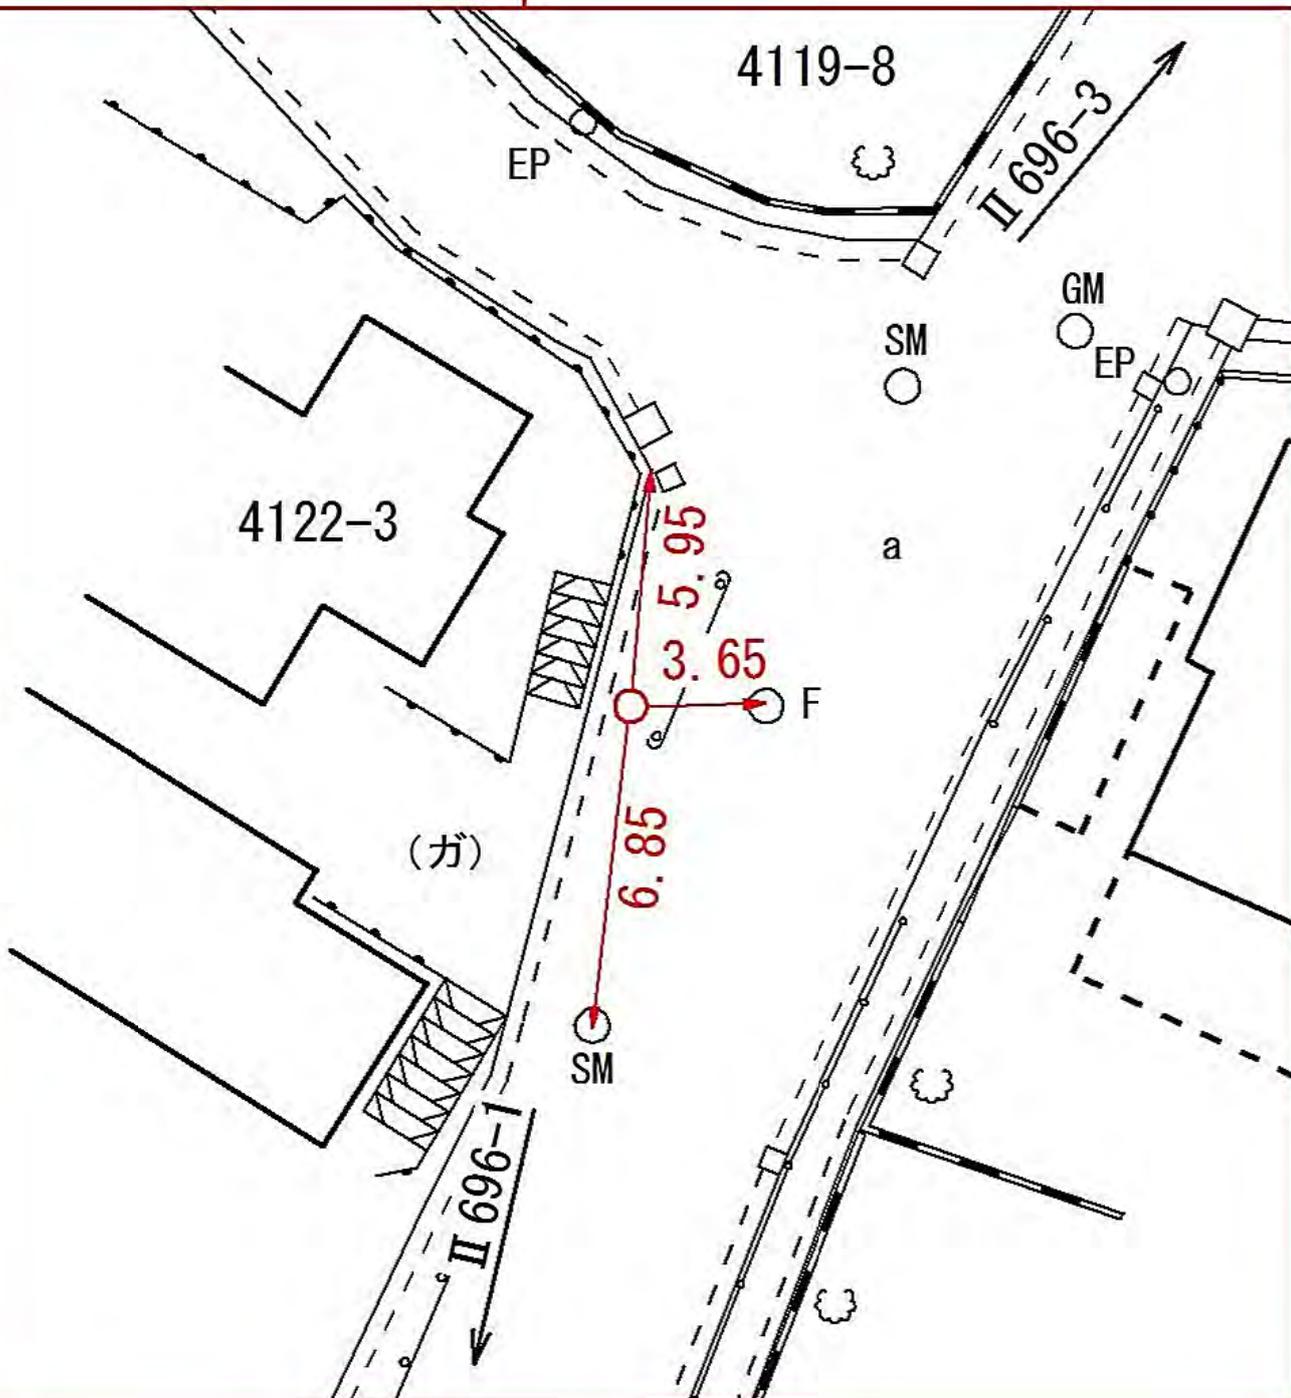

線 番 号	点 番 号	標 識 ノ 種 類	所 在 地
II 696	3	<div style="border: 1px solid black; border-radius: 50%; padding: 5px; display: inline-block;">金属標</div> ・ 鋌 ・ 木杭 キザミ	緑区長津田町四一四番一地先
要 図			

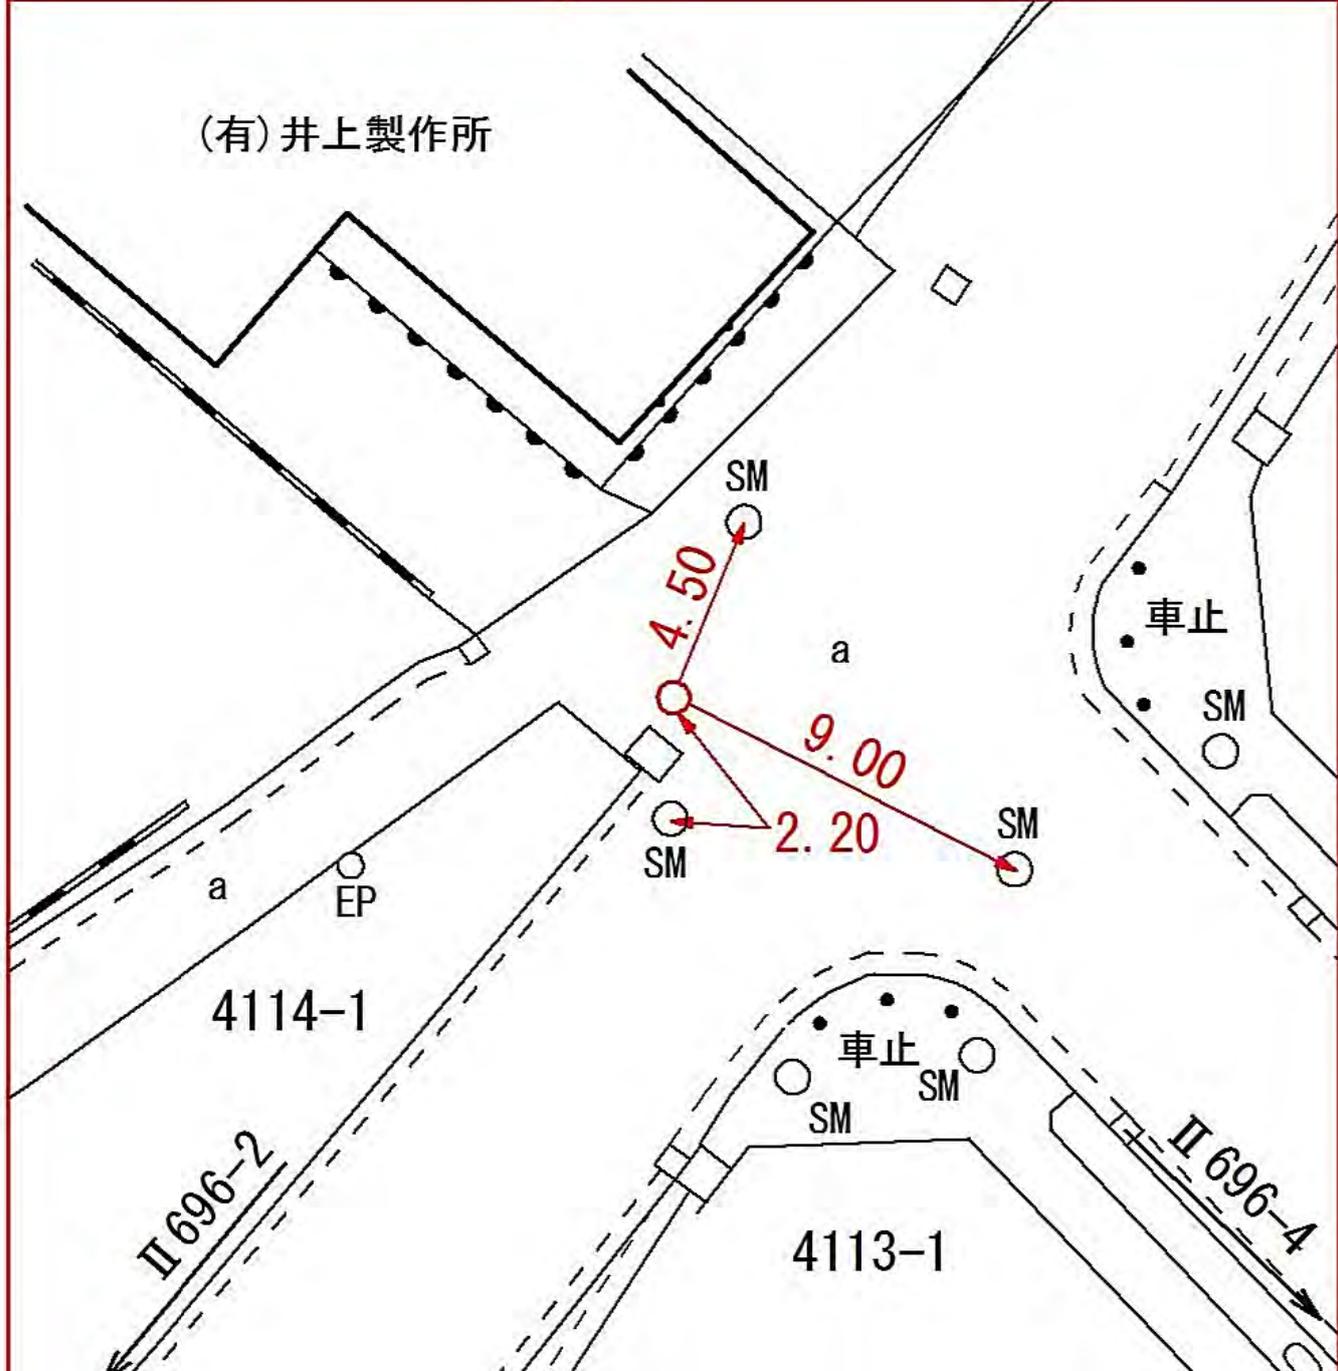

線
番
号

点
番
号

標 識 ノ 種 類

所 在 地

II 696


5

金属標・鋌・木杭

緑区長津田みなみ台二丁目一二番一地先

キザミ

要 図

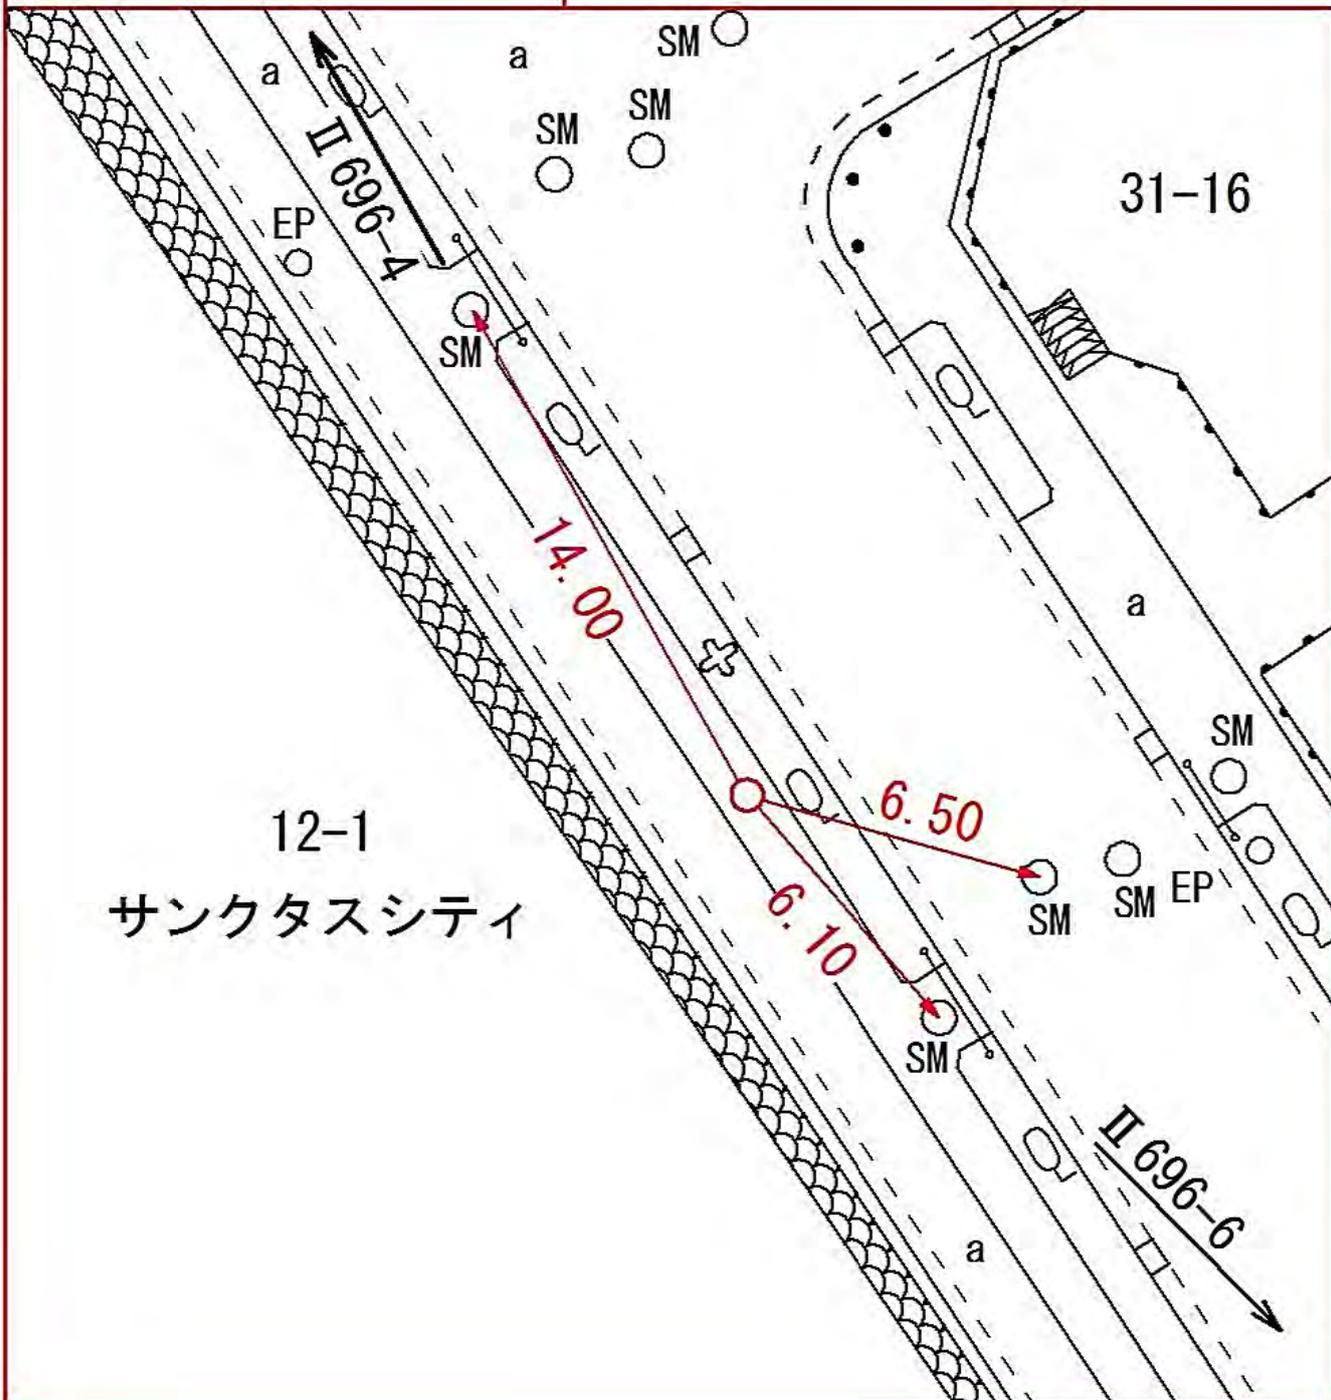

所在地

緑区長津田みなみ台三丁目一番三地先

標識ノ種類

金属標・鋌・木杭

キザミ


点番号

6

線番号

II 696

要 図

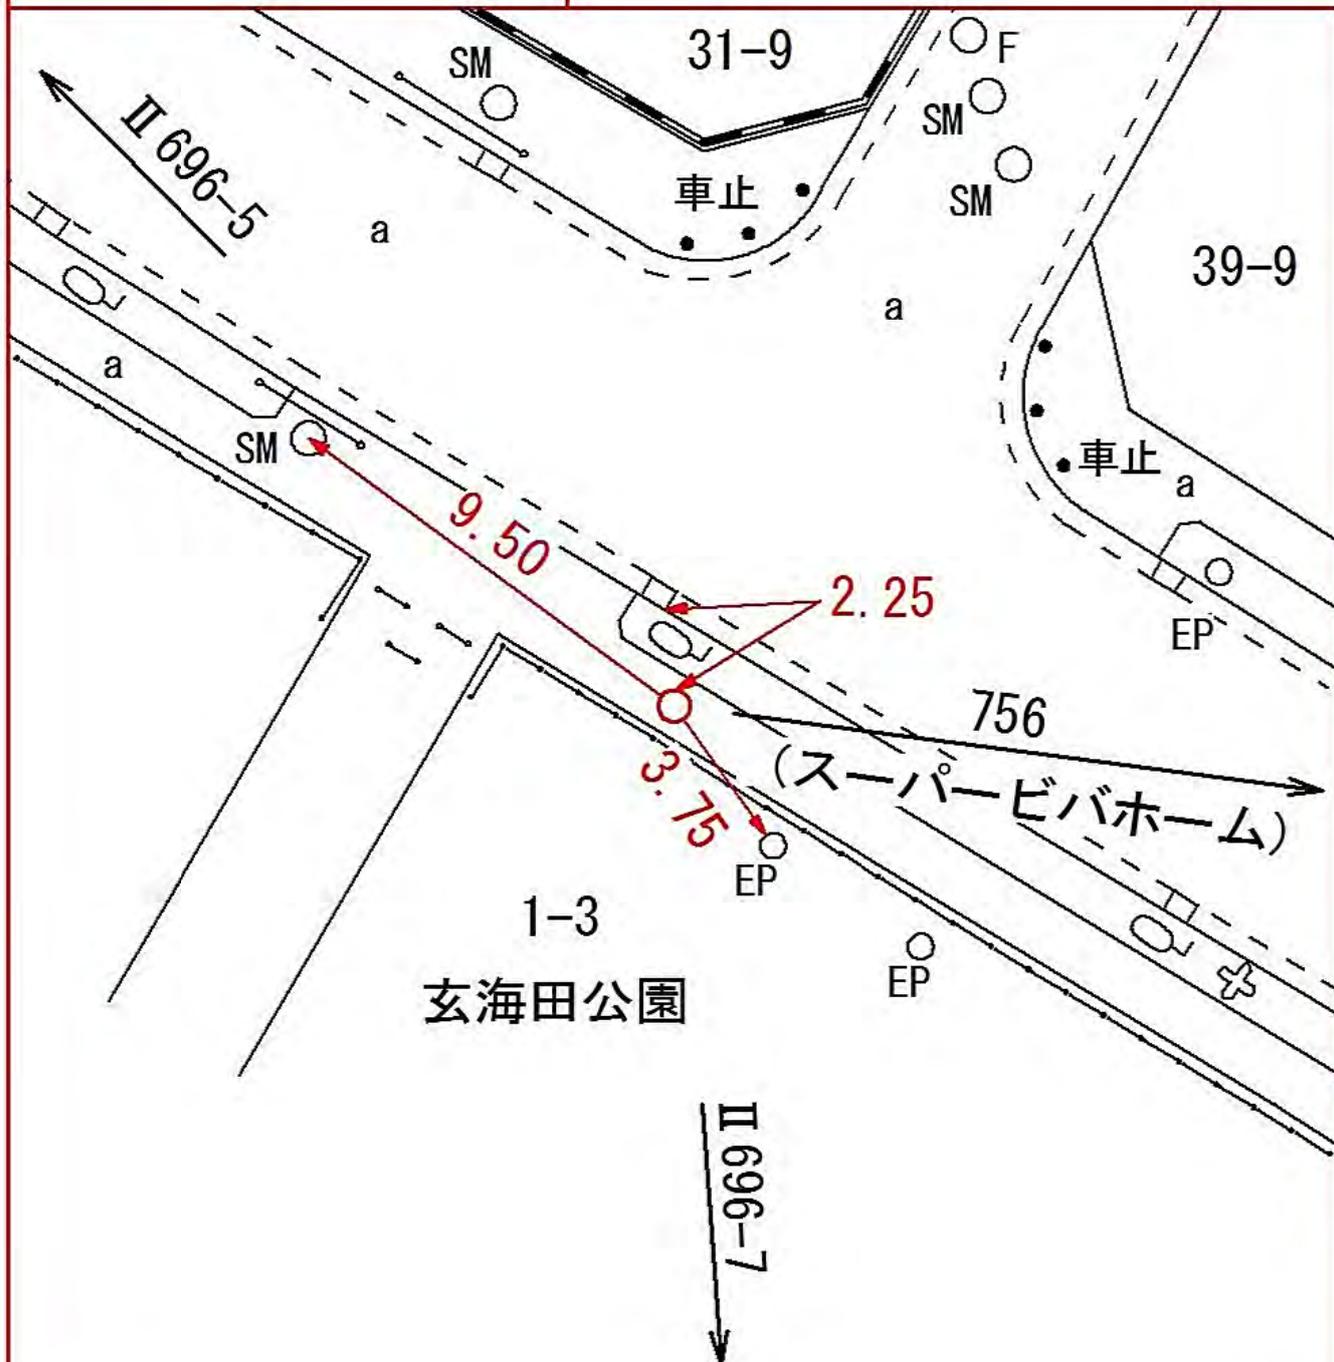

所在地

緑区長津田みなみ台三丁目一番四地先

標識ノ種類

金属標・鋌・木杭

キザミ


点番号

7

線番号

II 696

要 図

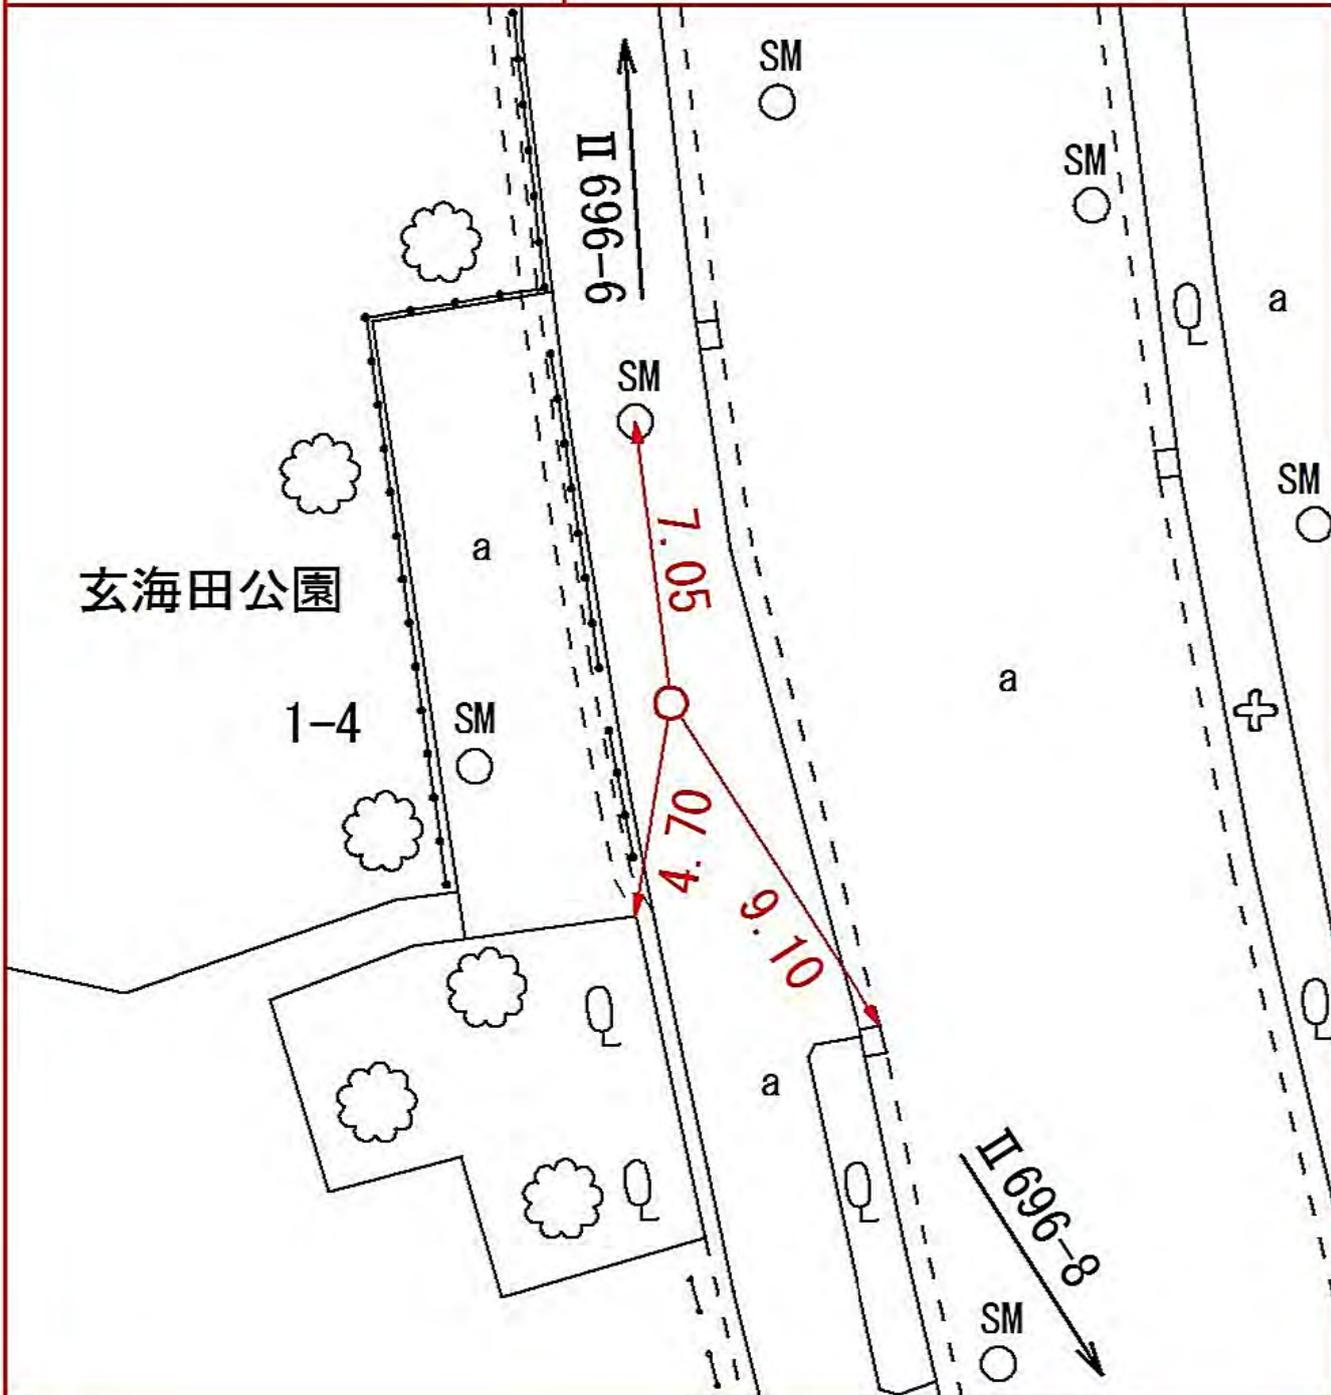

所在地

緑区長津田みなみ台三丁目三番一地先

標識ノ種類

金属標・鋌・木杭

キザミ

点番号

8

線番号

II 696

要 図




線 番 号	点 番 号	標 識 ノ 種 類	所 在 地
-------------	-------------	-----------	-------

II 696	9	金属標 ・ 鋌 ・ 木杭 キザミ
--------	---	---

要 図


緑区長津田町三六四一番三地先

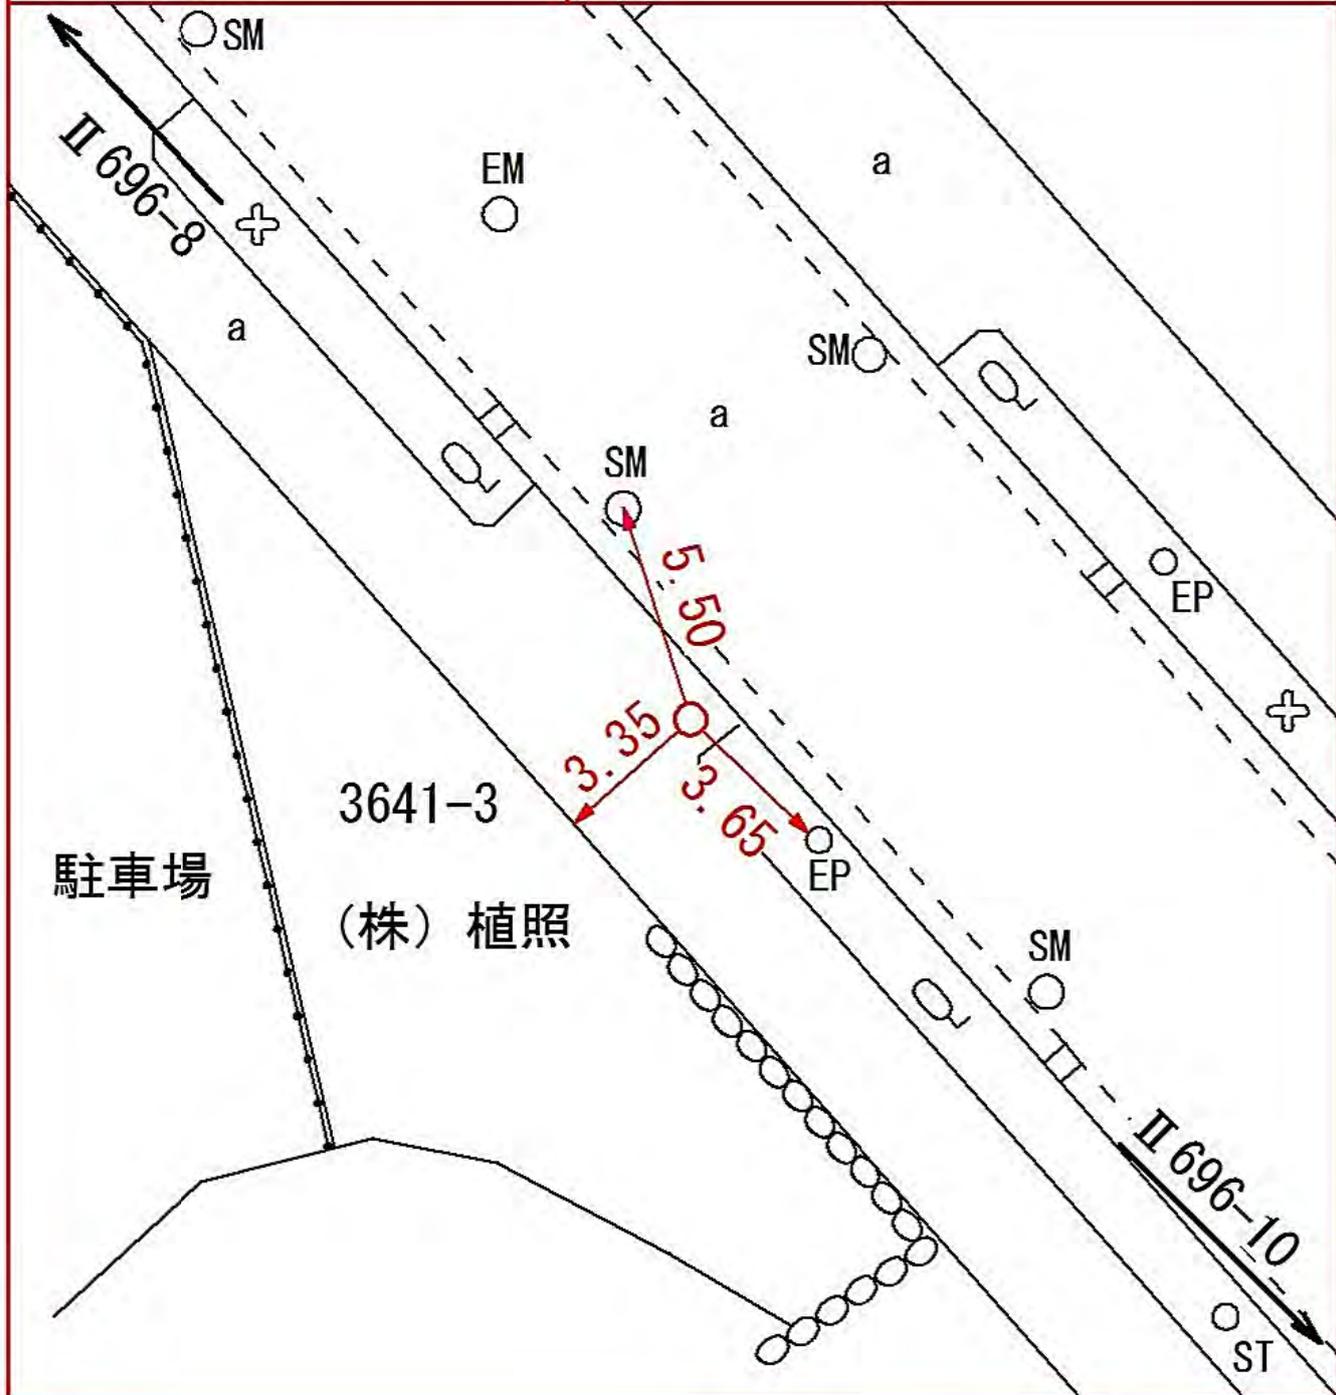

線番号	点番号	標識の種類	所在地
-----	-----	-------	-----

II 696	11	<div style="border: 1px solid black; border-radius: 50%; padding: 5px; display: inline-block;">金属標</div> ・ 鋌 ・ 木杭 キザミ	緑区霧が丘六丁目一番一地先
--------	----	--	---------------

要 図

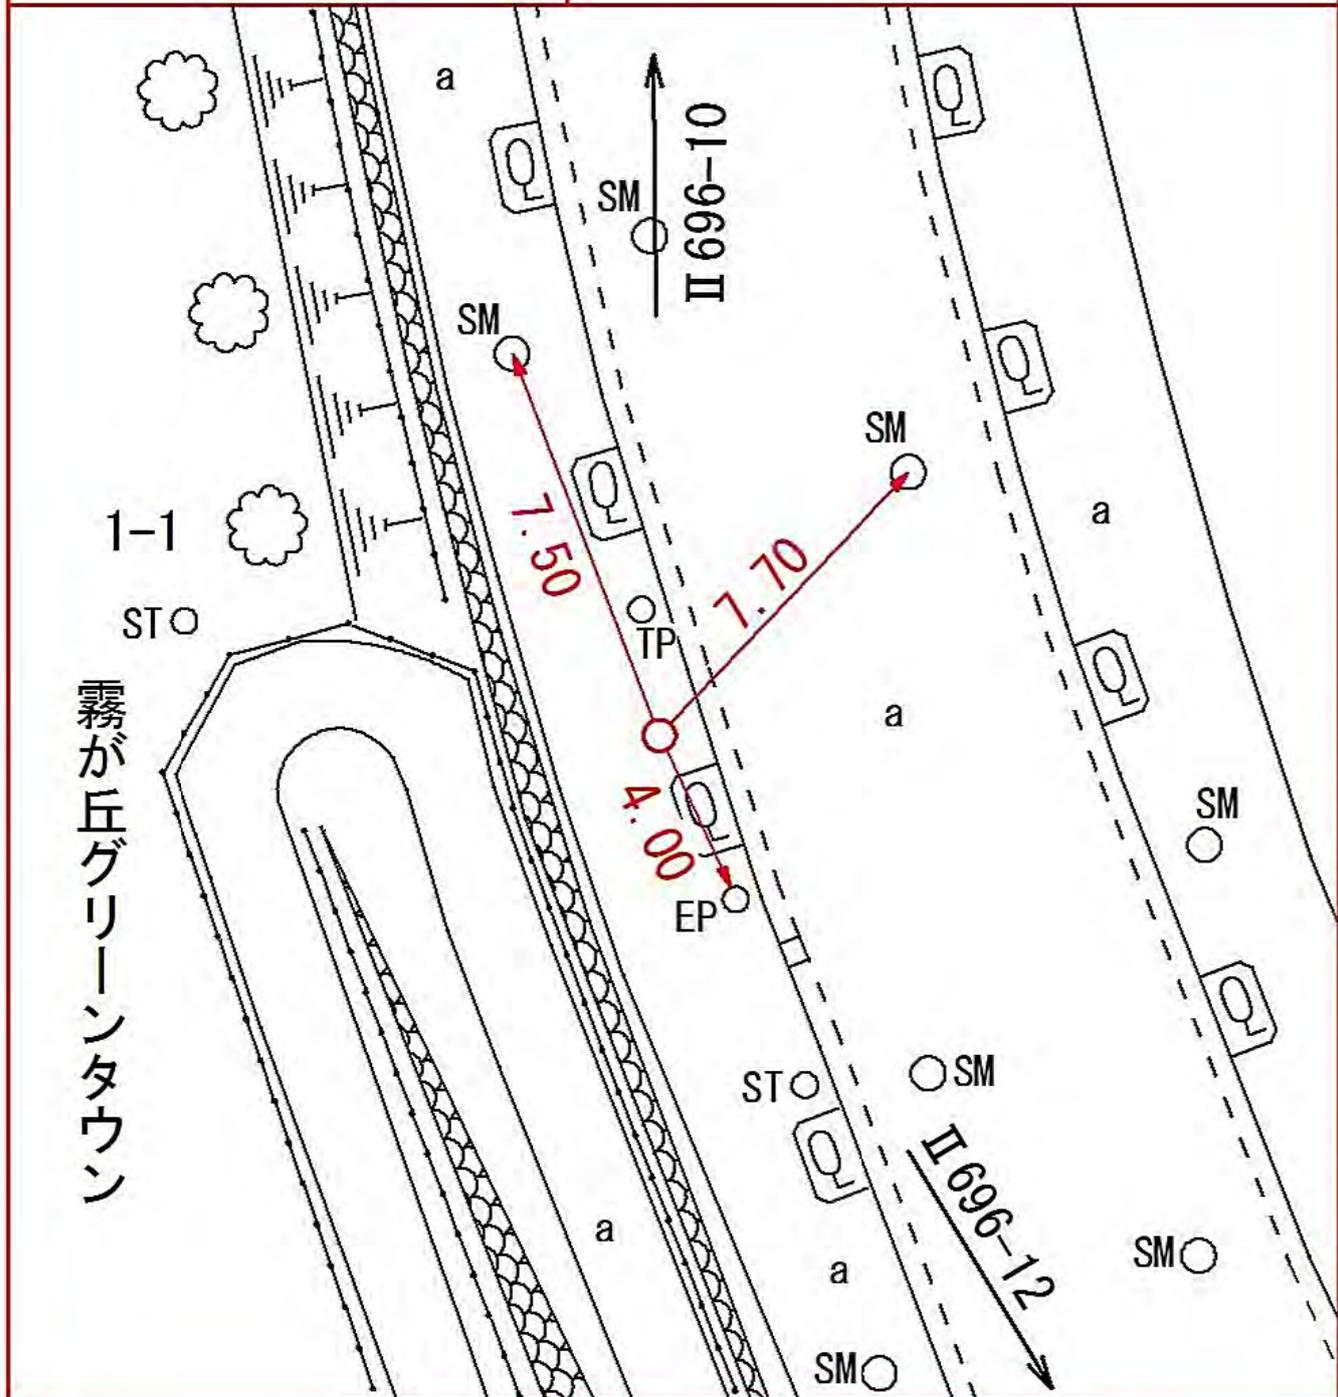

緑区霧が丘六丁目一番一地先


線番号	点番号	標識ノ種類	所在地
-----	-----	-------	-----

II 696	12
--------	----

金属標・ 鋌 ・ 木杭
 キザミ

緑区霧が丘六丁目一六番一地先

要 図

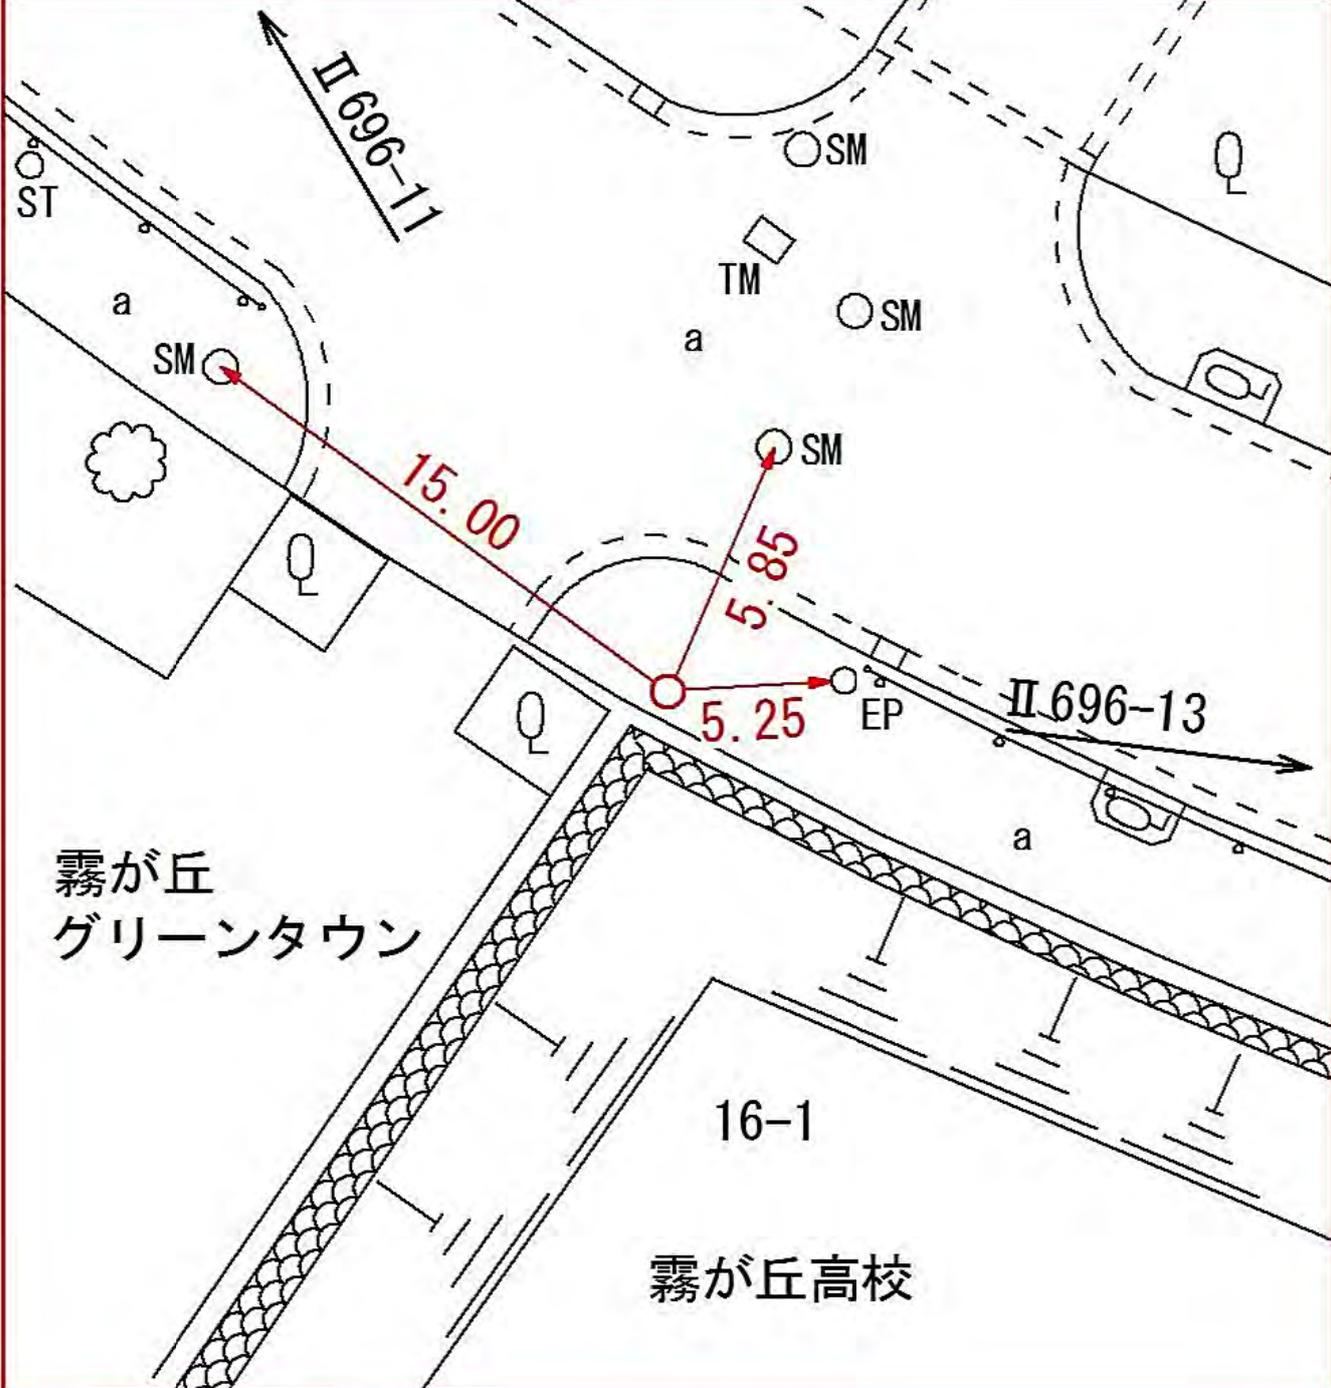


線 番 号	点 番 号	標 識 ノ 種 類	所 在 地
-------------	-------------	-----------	-------

II 696	13	<div style="border: 1px solid black; border-radius: 50%; padding: 5px; display: inline-block;">金属標</div> ・ 鋌 ・ 木杭 キザミ
--------	----	--

要 図	
-----	--

緑区霧が丘四丁目二三番九地先

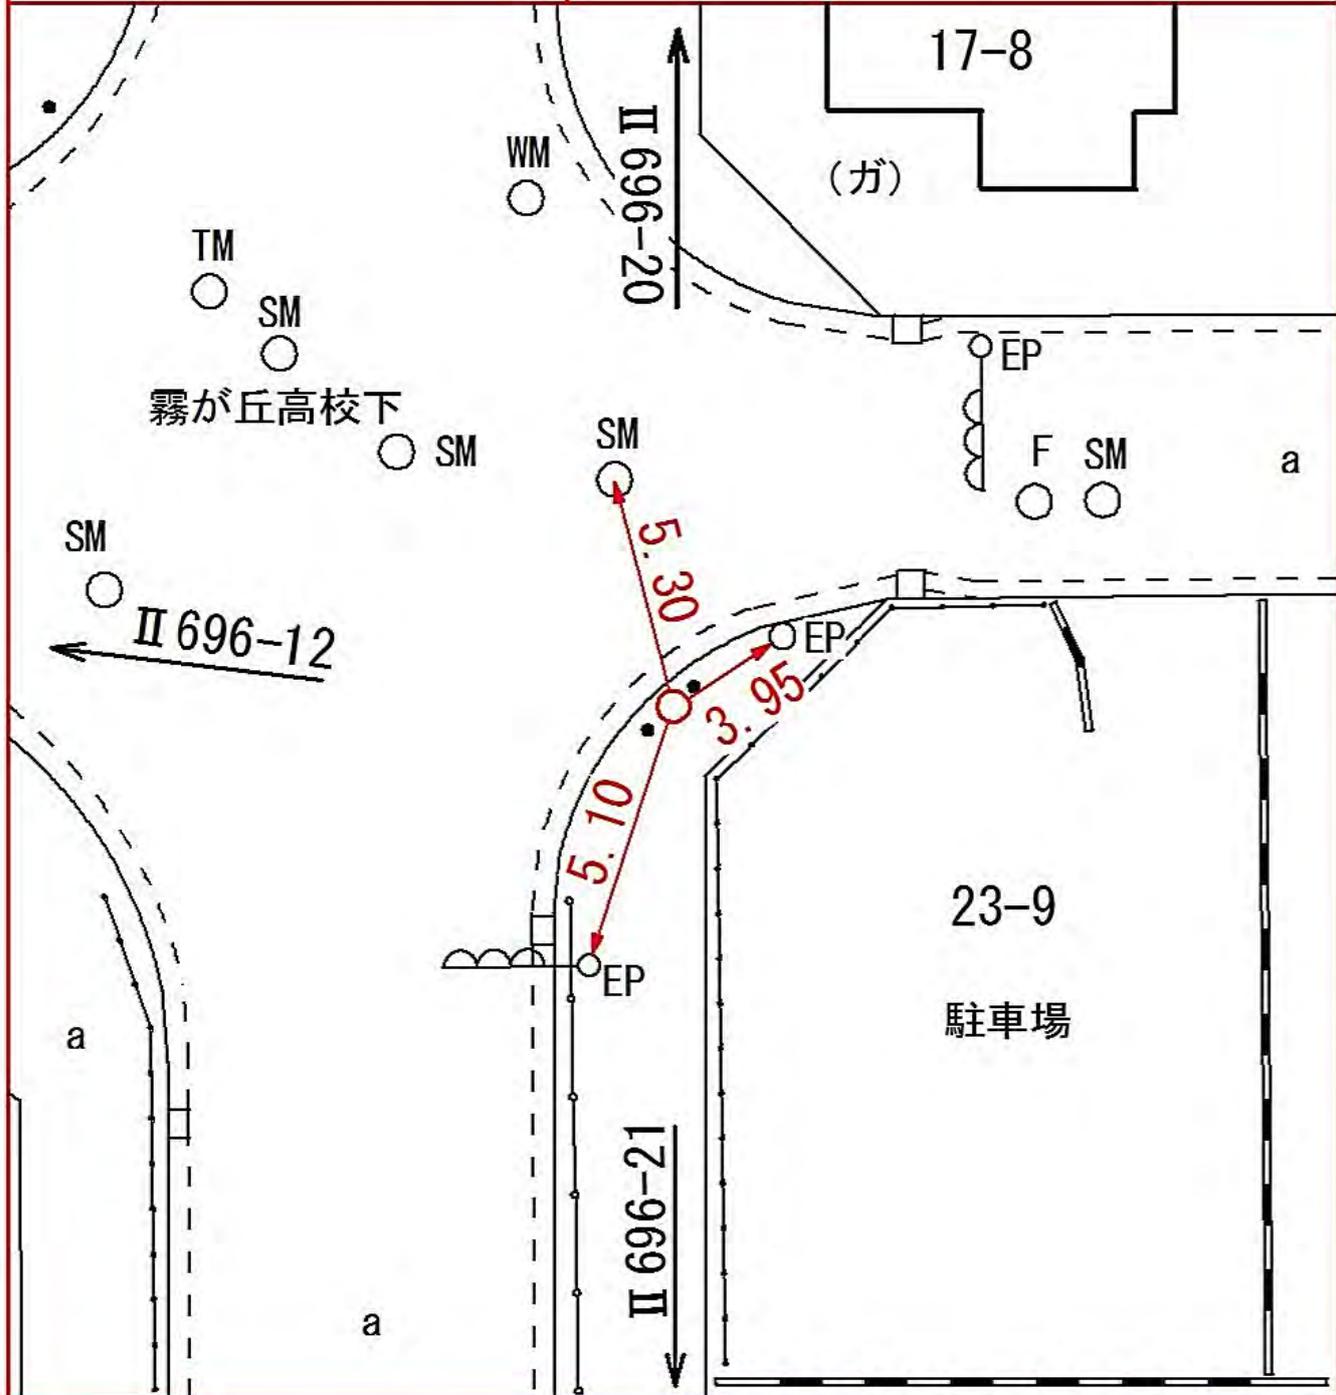


線 番 号	点 番 号	標 識 ノ 種 類	所 在 地
-------------	-------------	-----------	-------

II 696	14	金属標 ・ 鋌 ・ 木杭 キザミ
--------	----	---

要 図

緑区霧が丘三丁目一番一地先

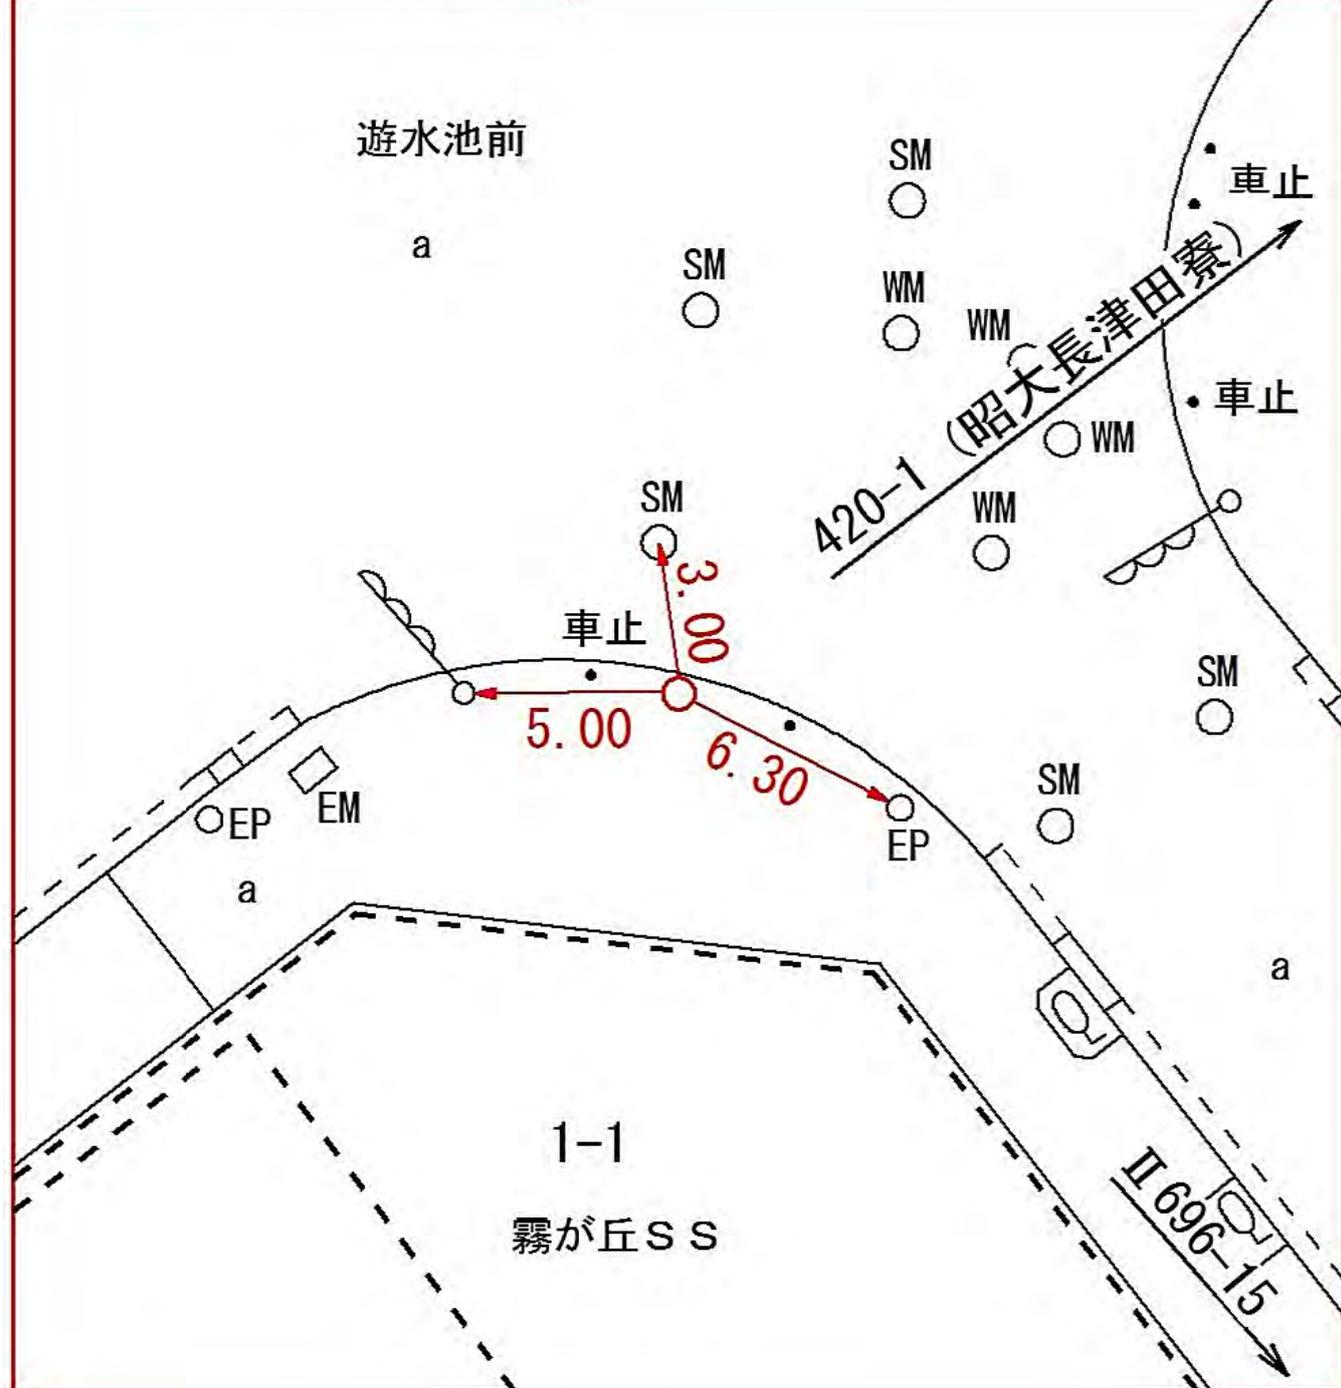

所在地

緑区霧が丘一丁目一七番一〇地先

標識ノ種類

金属標・鋌・木杭

キザミ


点番号

16


線番号

II 696


要 図

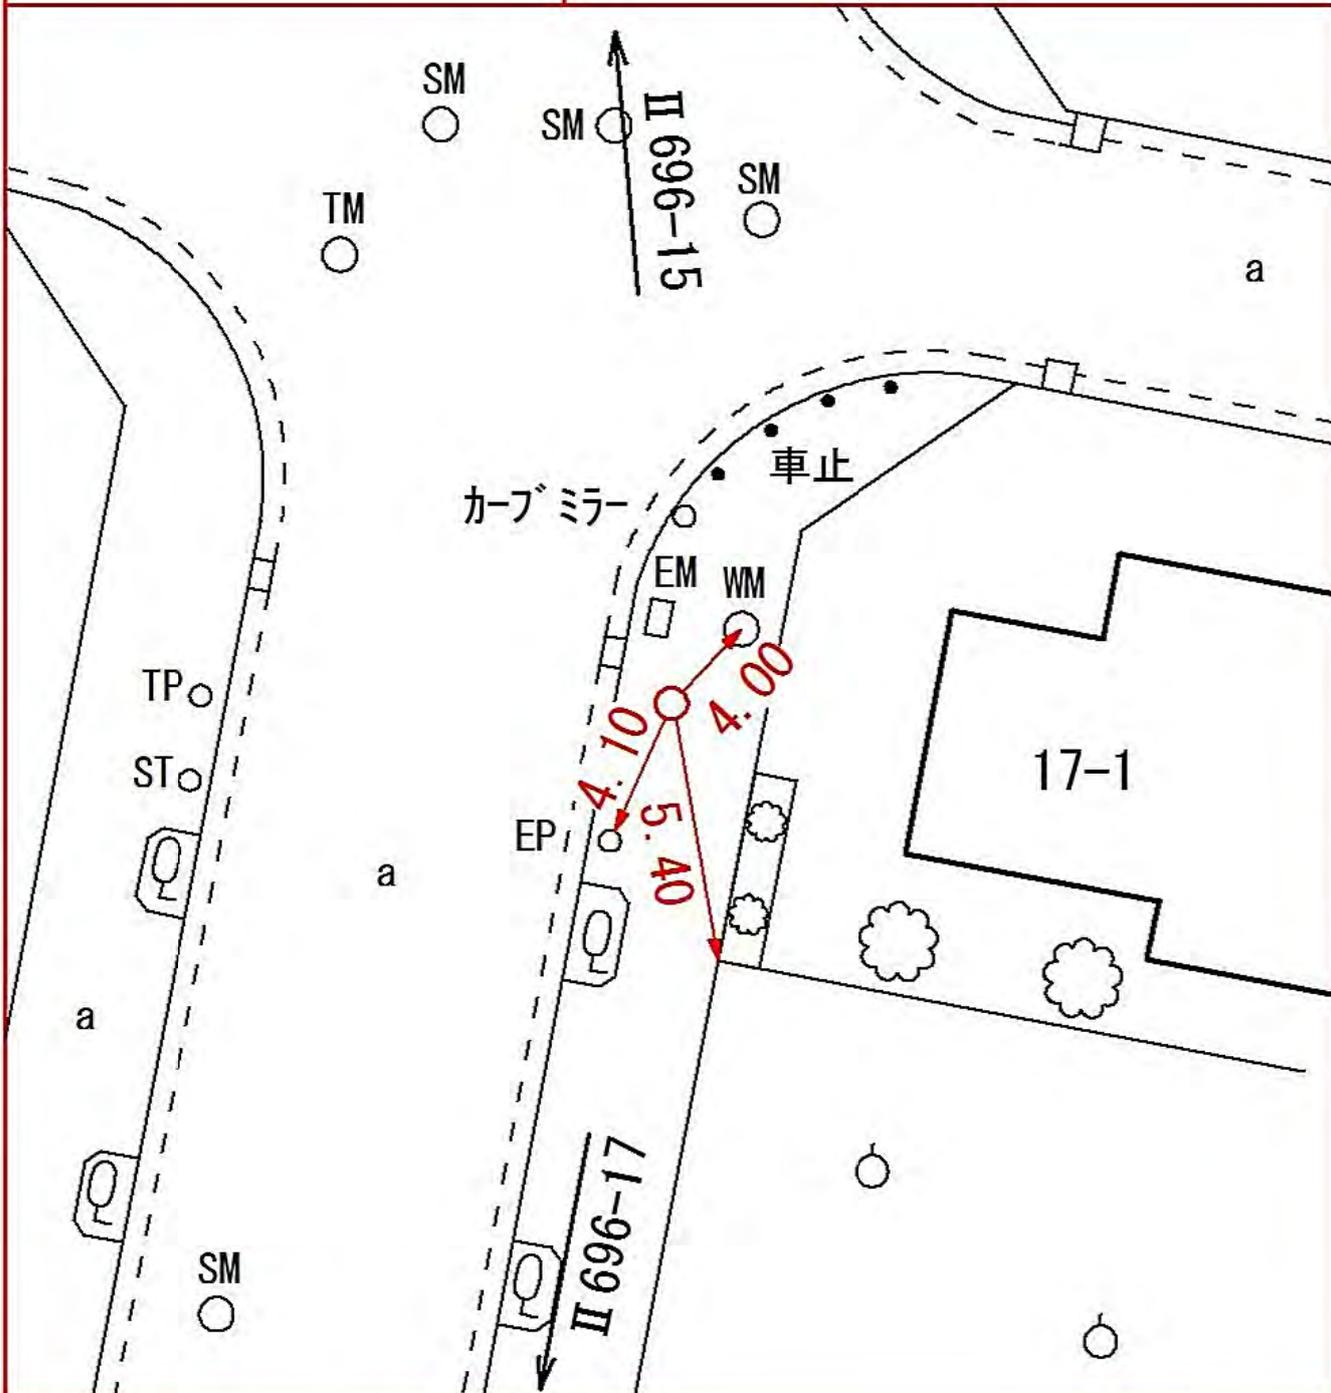

線番号	点番号	標識の種類	所在地
II 696	17	<div style="border: 1px solid black; border-radius: 50%; padding: 5px; display: inline-block;">金属標</div> ・ 鋌 ・ 木杭 キザミ	緑区霧が丘一丁目二四番四地先
要 図			

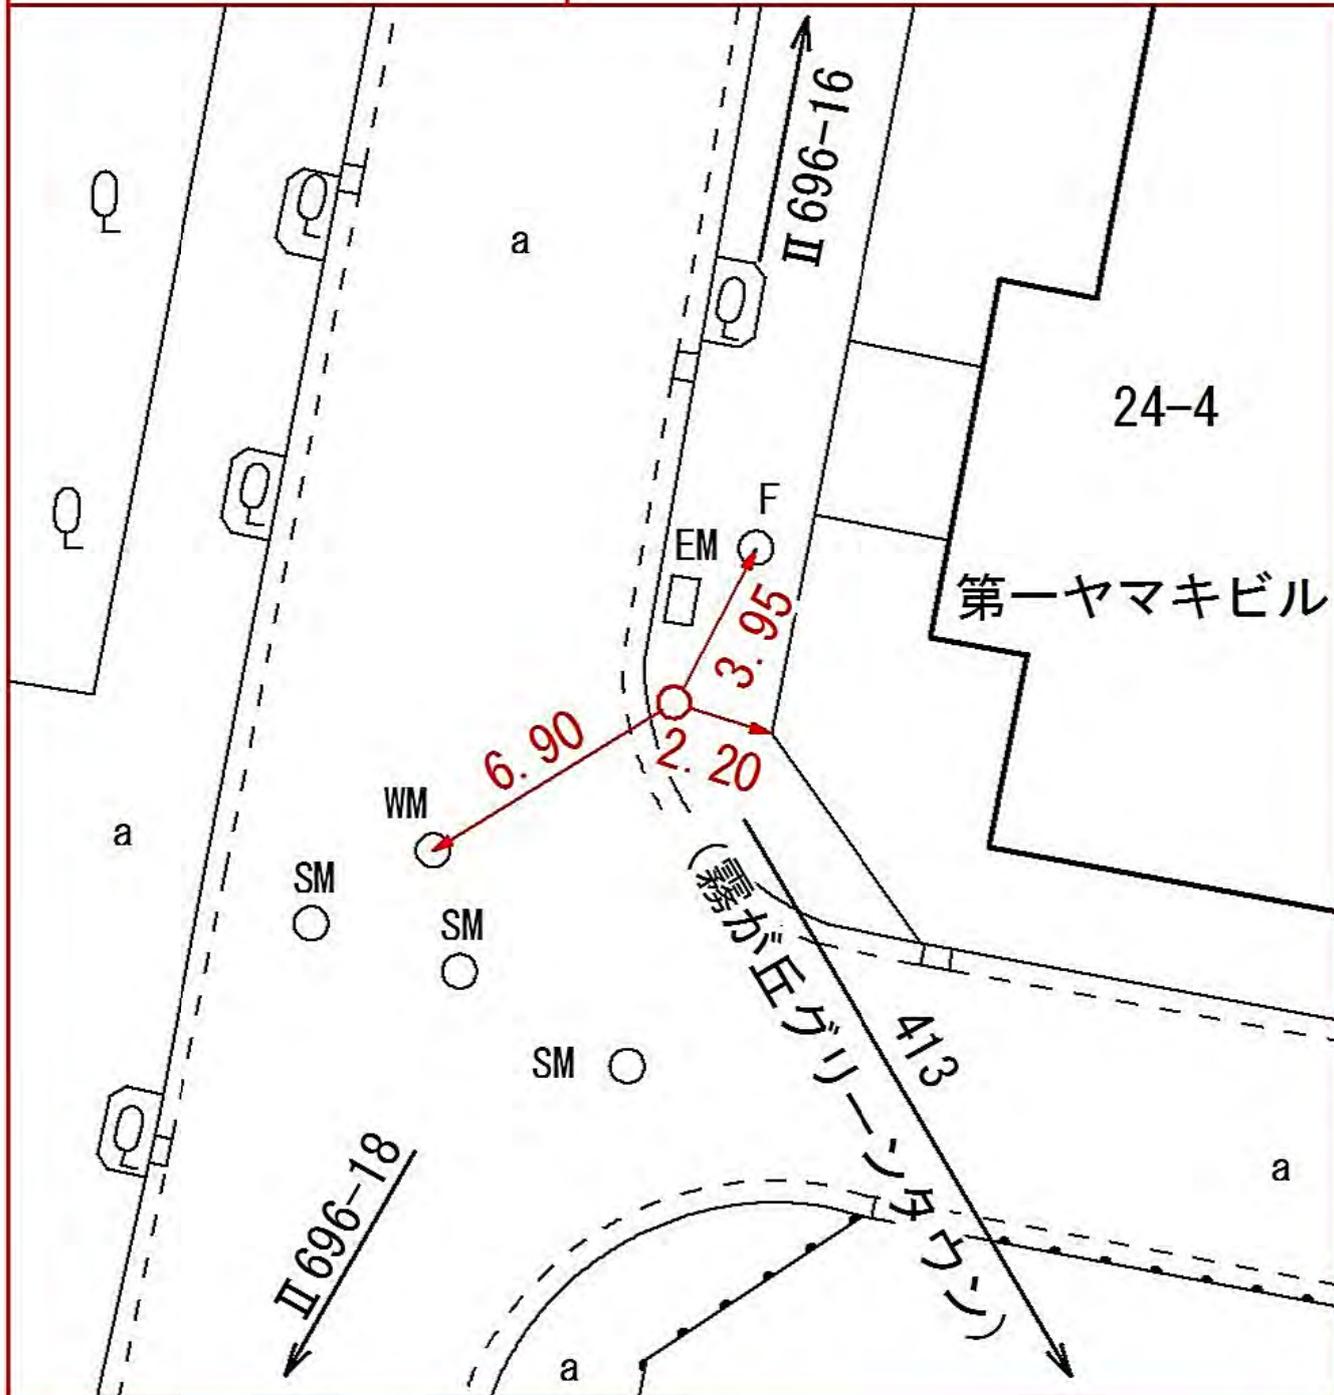

線 番 号	点 番 号	標 識 ノ 種 類	所 在 地
II 696	19	金属標 ・ 鋌 ・ 木杭 キザミ	緑区霧が丘五丁目二六番地先
要 図			

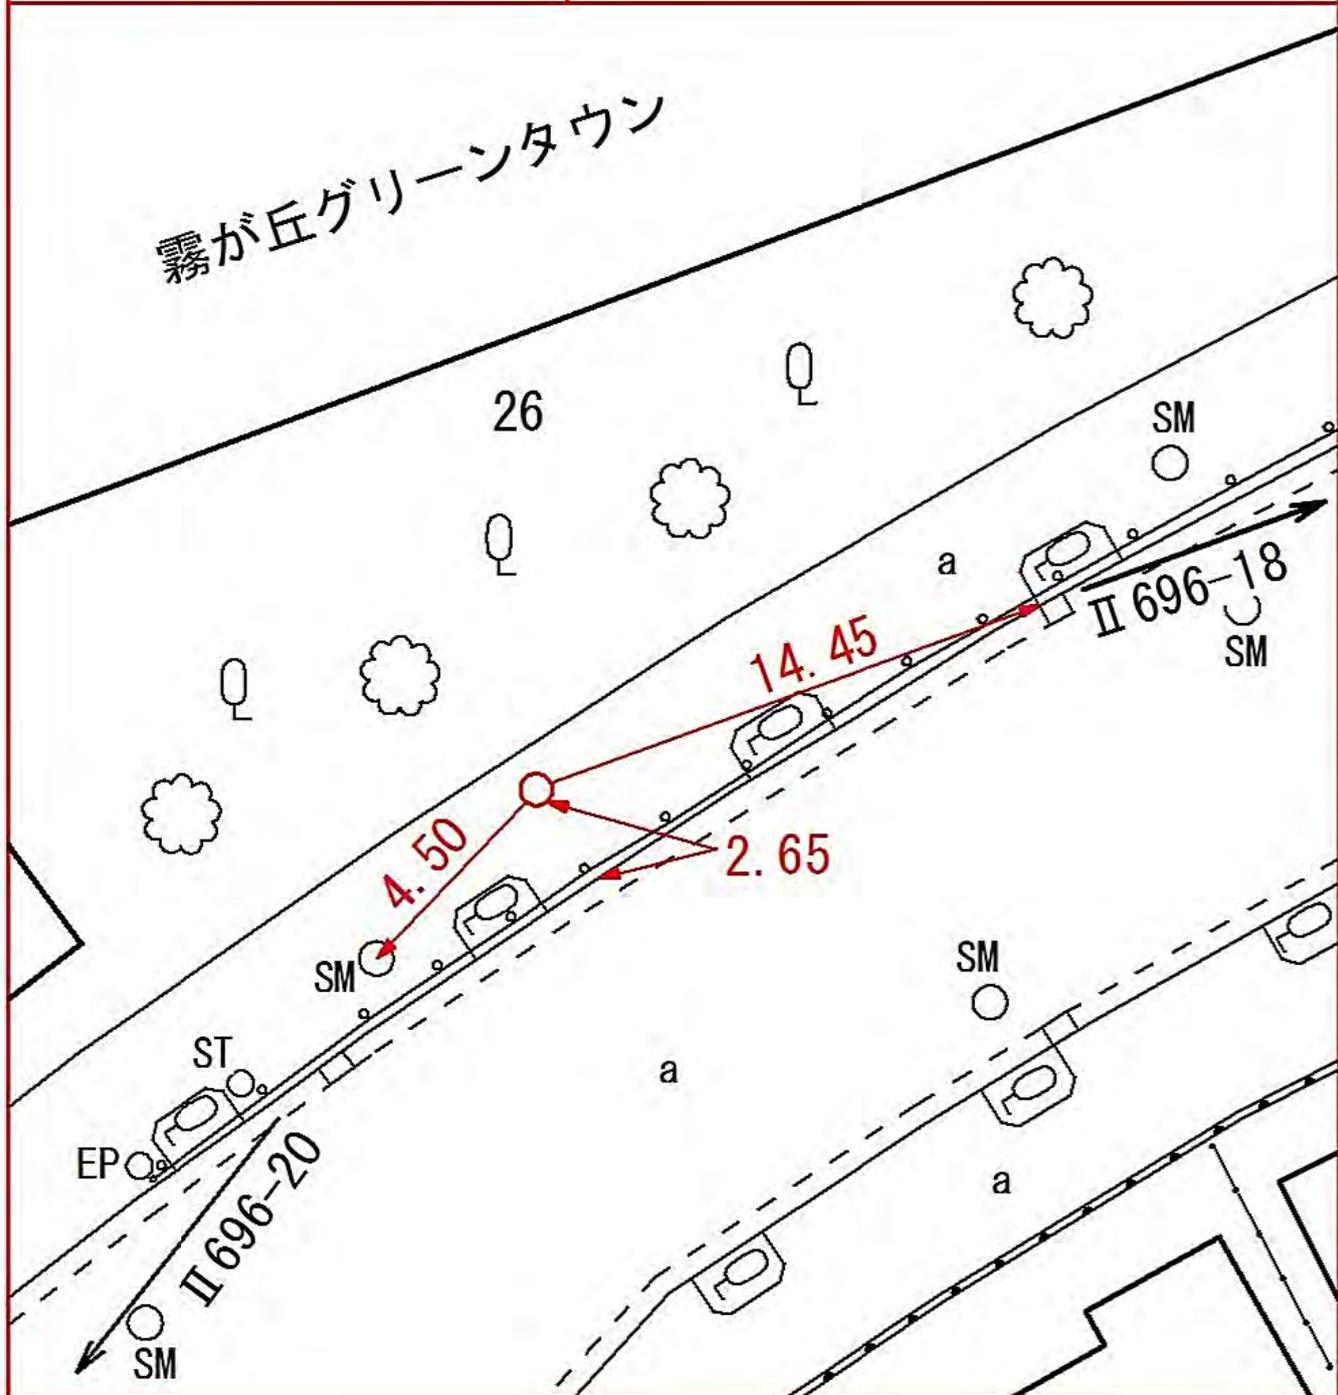

線
番
号

点
番
号

標 識 ノ 種 類

所 在 地

II 696

20

金属標・鋌・木杭

緑区霧が丘五丁目二七番地先

キザミ

要 図

霧が丘グリーンタウン

27

a

II 696-19

SM

ST

SM

5.35

3.15

7.50


SM

FO

a

II 696-13


SM

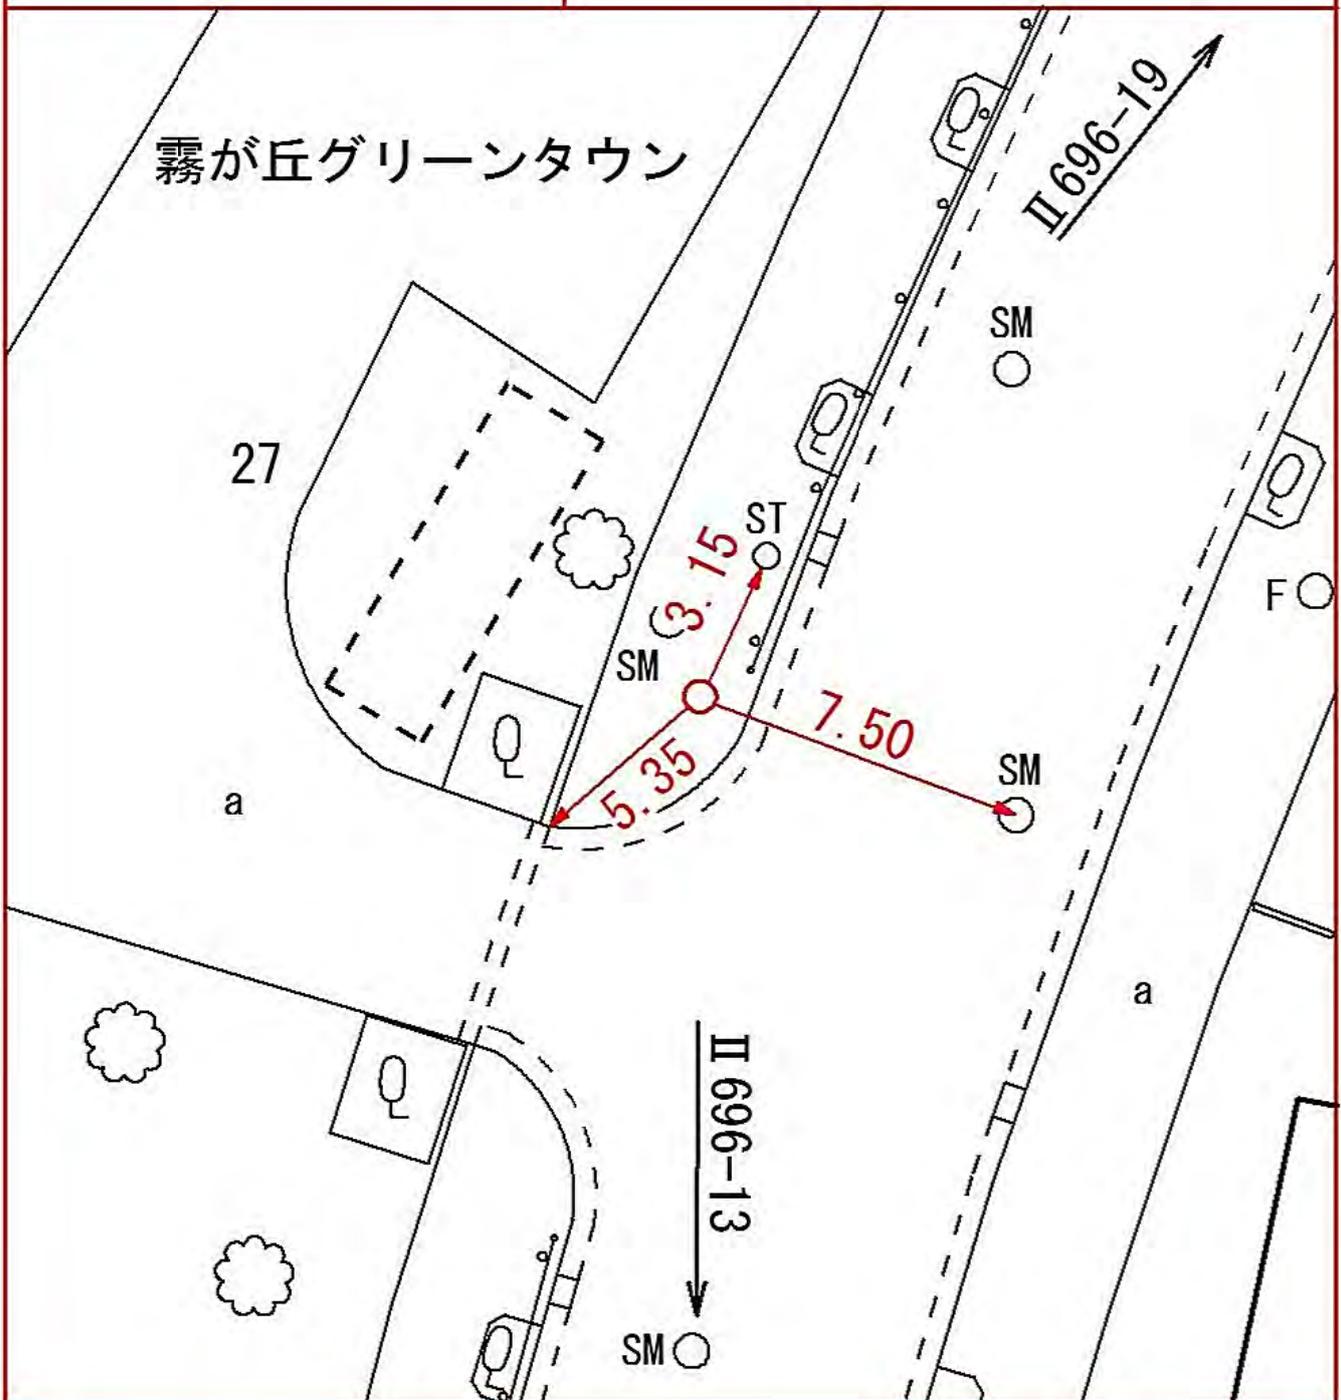

線 番 号	点 番 号	標 識 ノ 種 類	所 在 地
-------------	-------------	-----------	-------

II 696	21	金属標 ・ 鋌 ・ 木杭 キザミ	緑区霧が丘四丁目二五番一八地先
--------	----	---	-----------------

要 図	
-----	--

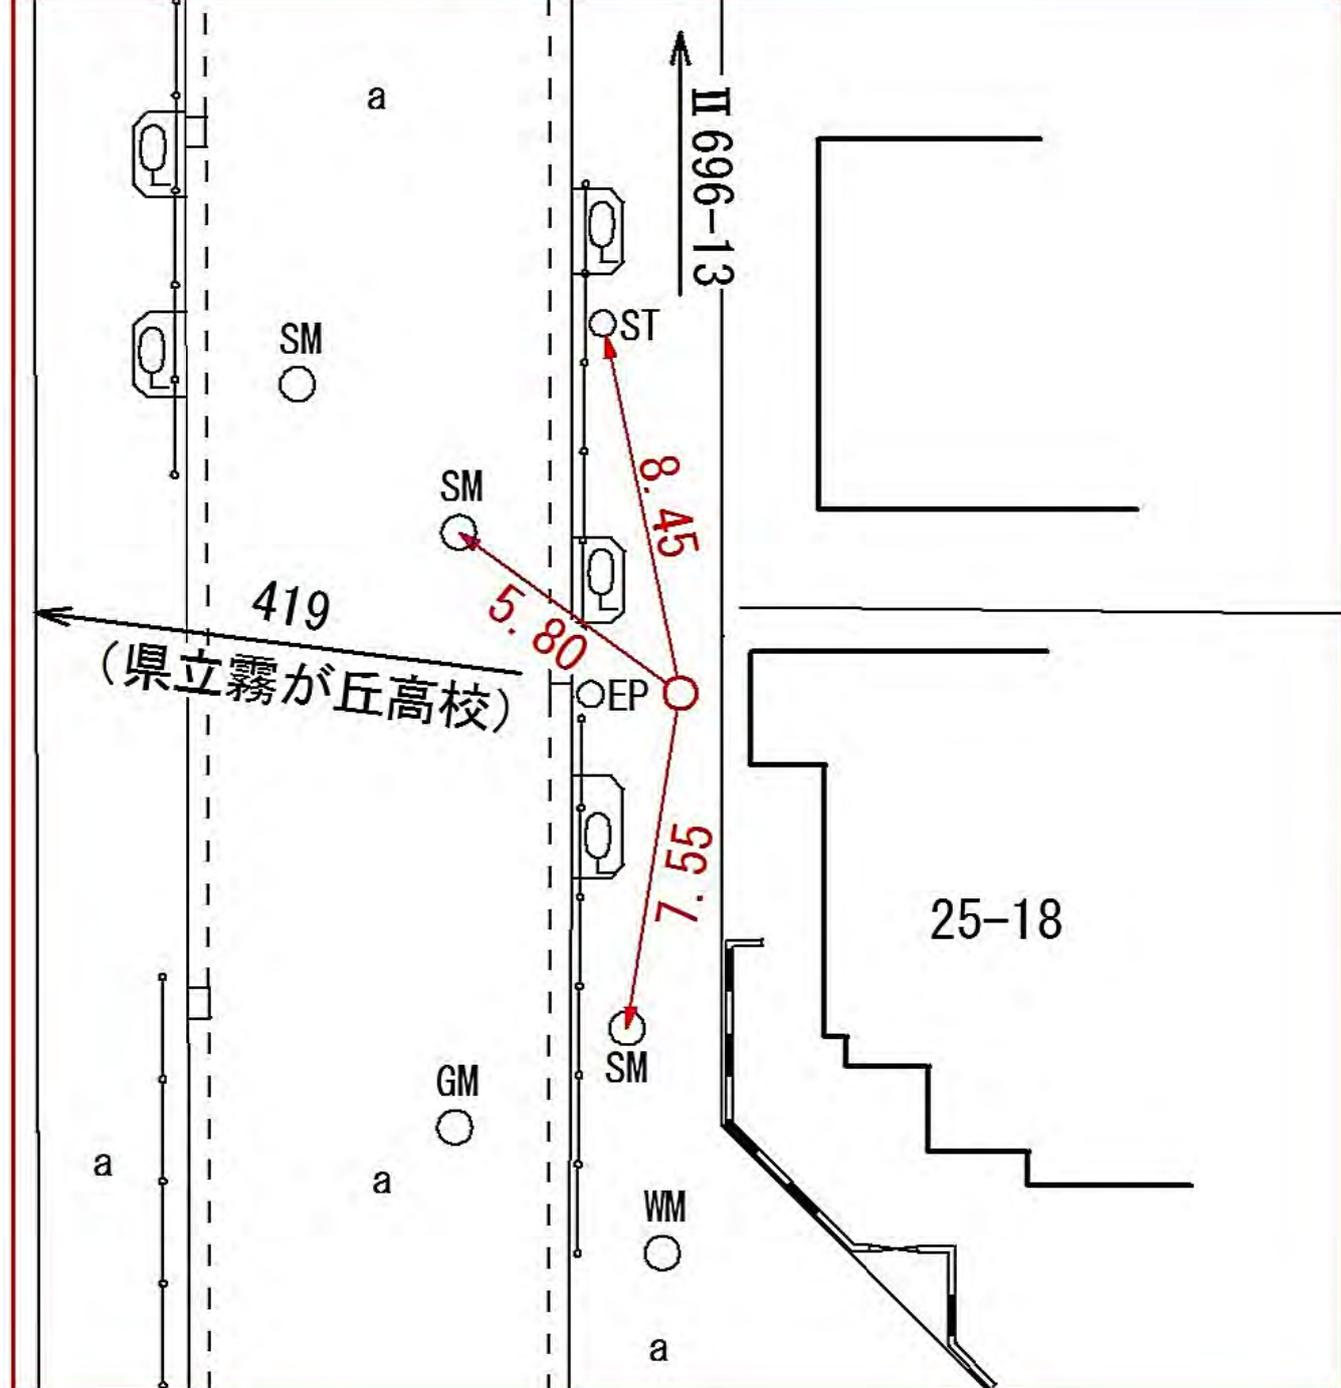

緑区霧が丘四丁目二五番一八地先

線
番
号

点
番
号

標 識 ノ 種 類

所 在 地

II 696


23

金属標・鋌・木杭

緑区長津田町三八五五番一地先

キザミ

要 図

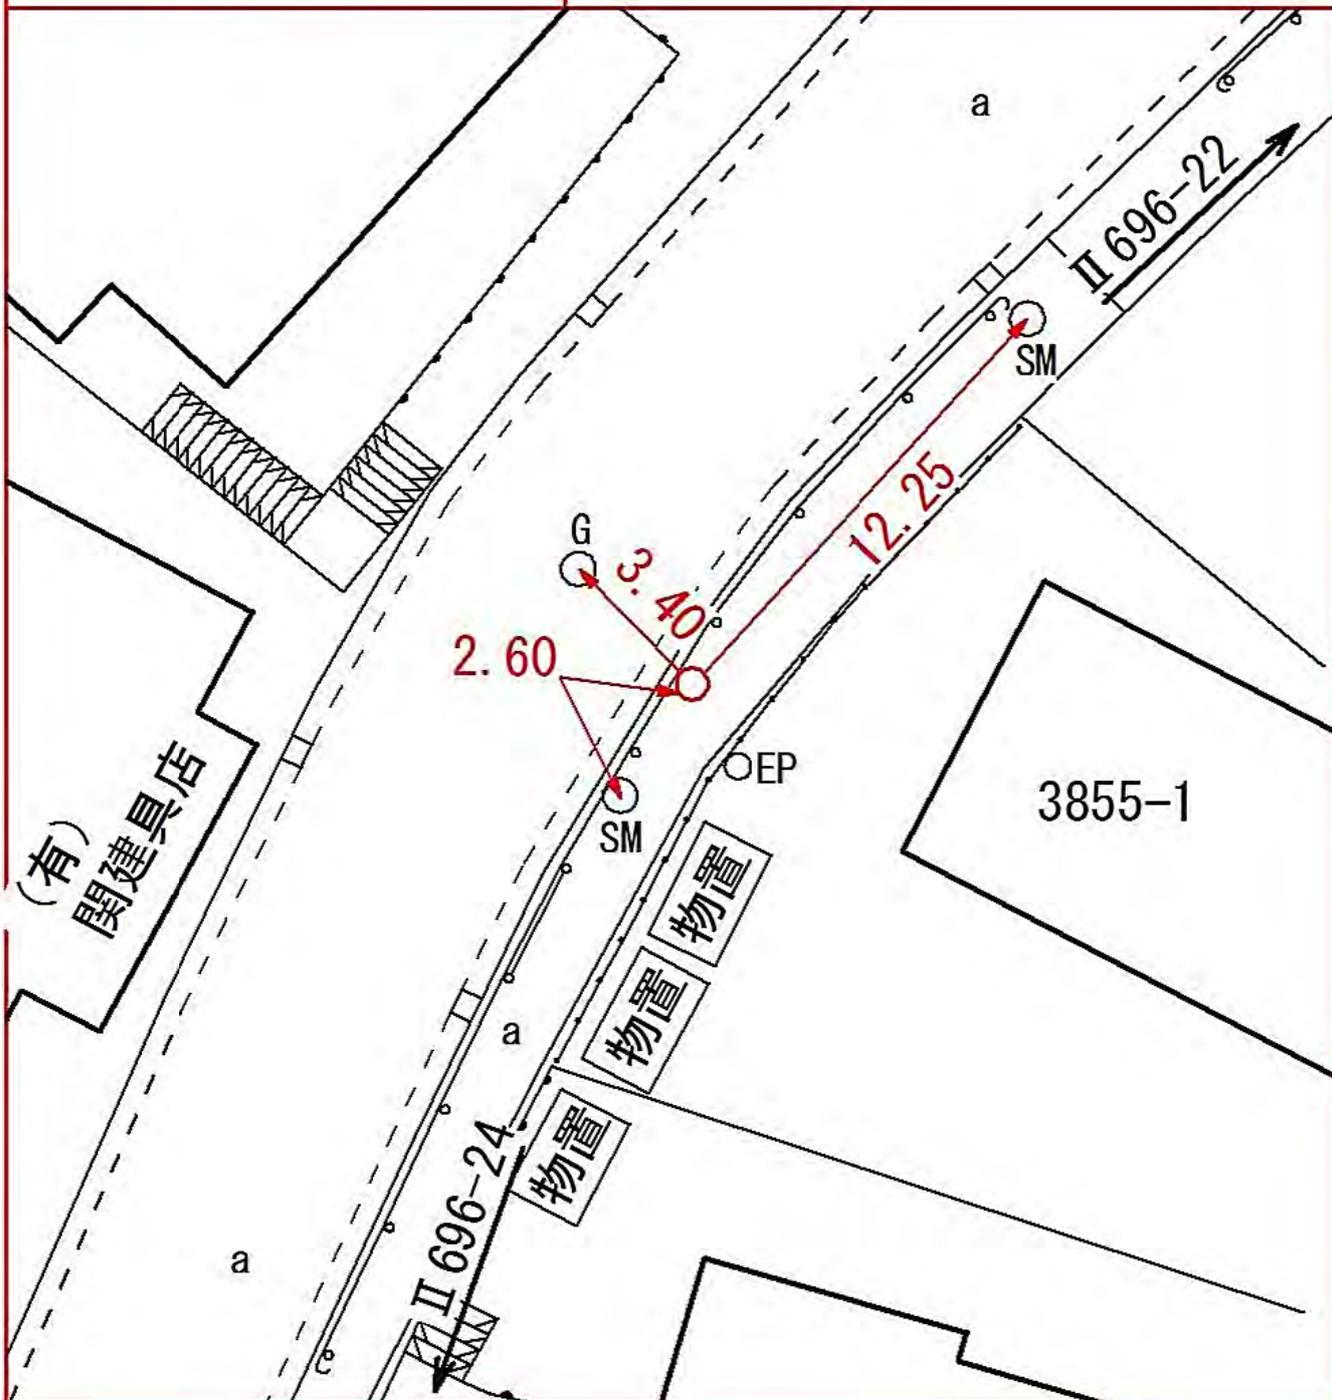


線 番 号	点 番 号	標 識 ノ 種 類	所 在 地
-------------	-------------	-----------	-------

II 696	24	金属標 ・ 鋌 ・ 木杭 キザミ
--------	----	---

要 図

緑区長津田町三九一〇番二地先

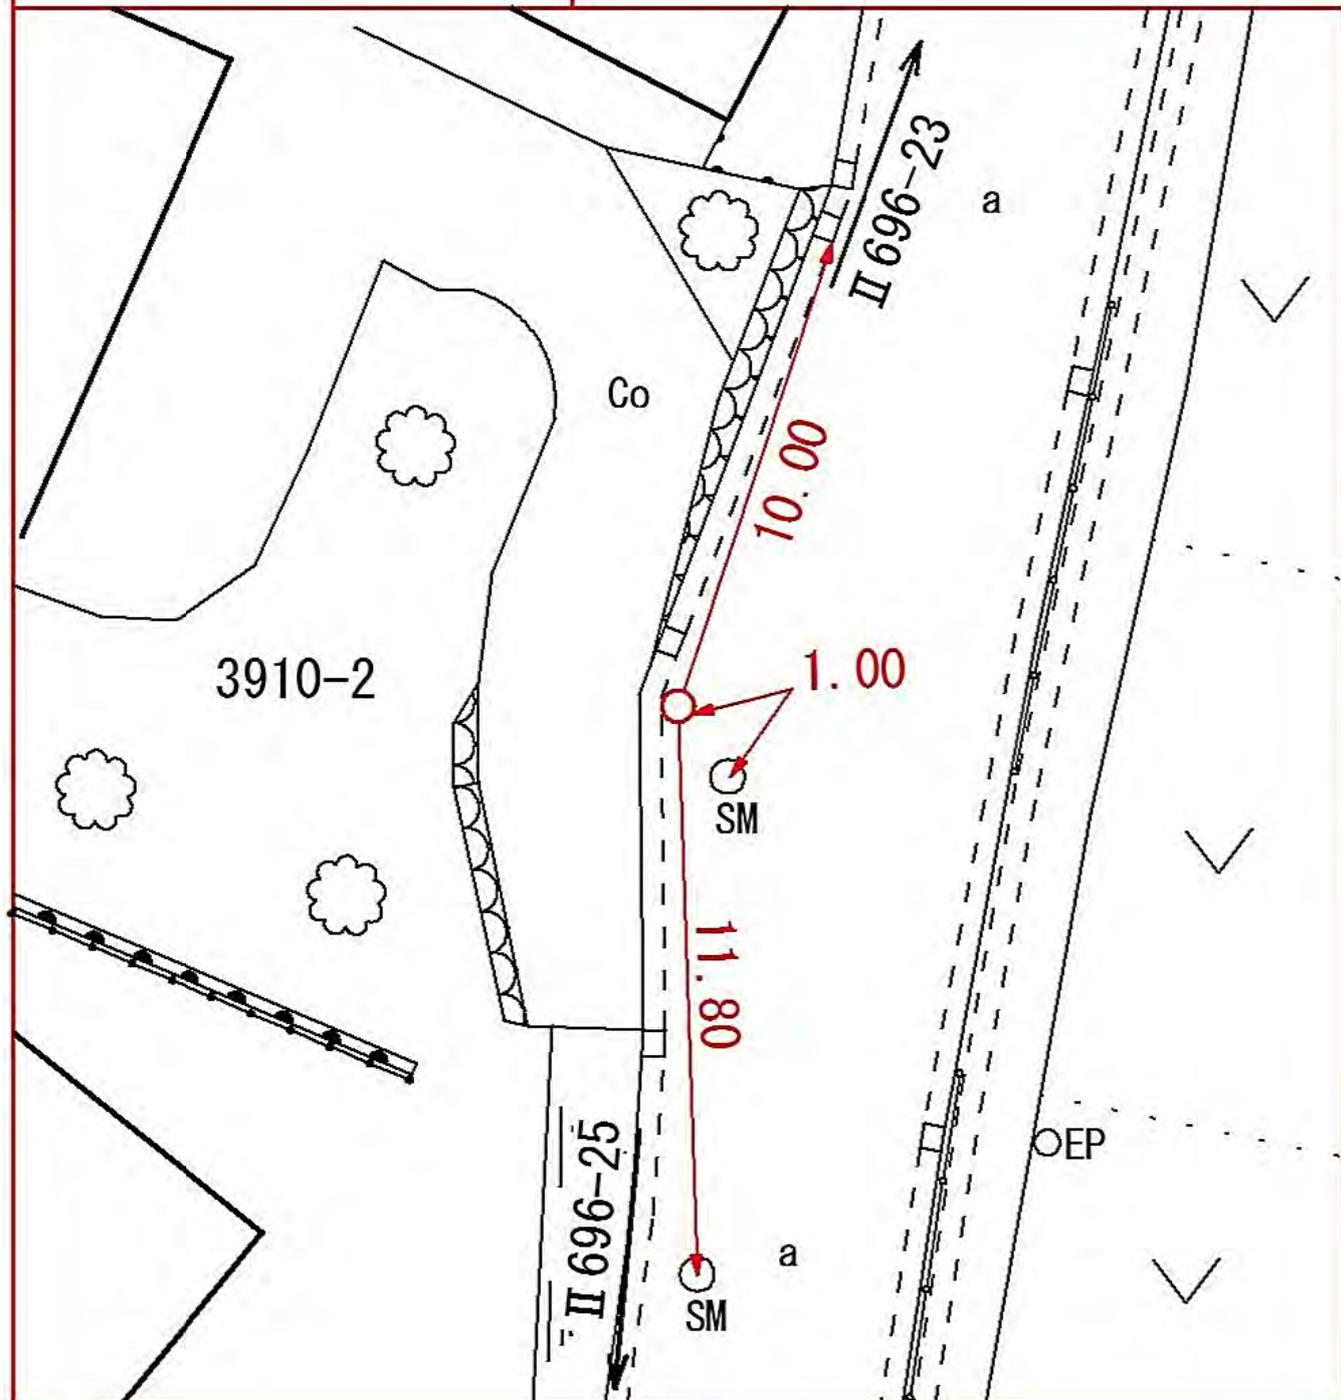


線 番 号	点 番 号	標 識 ノ 種 類	所 在 地
-------------	-------------	-----------	-------

II 696	25	<div style="border: 1px solid black; border-radius: 50%; padding: 5px; display: inline-block;">金属標</div> ・ 鋌 ・ 木杭 キザミ
--------	----	--

要 図

緑区長津田町三八九〇番地先

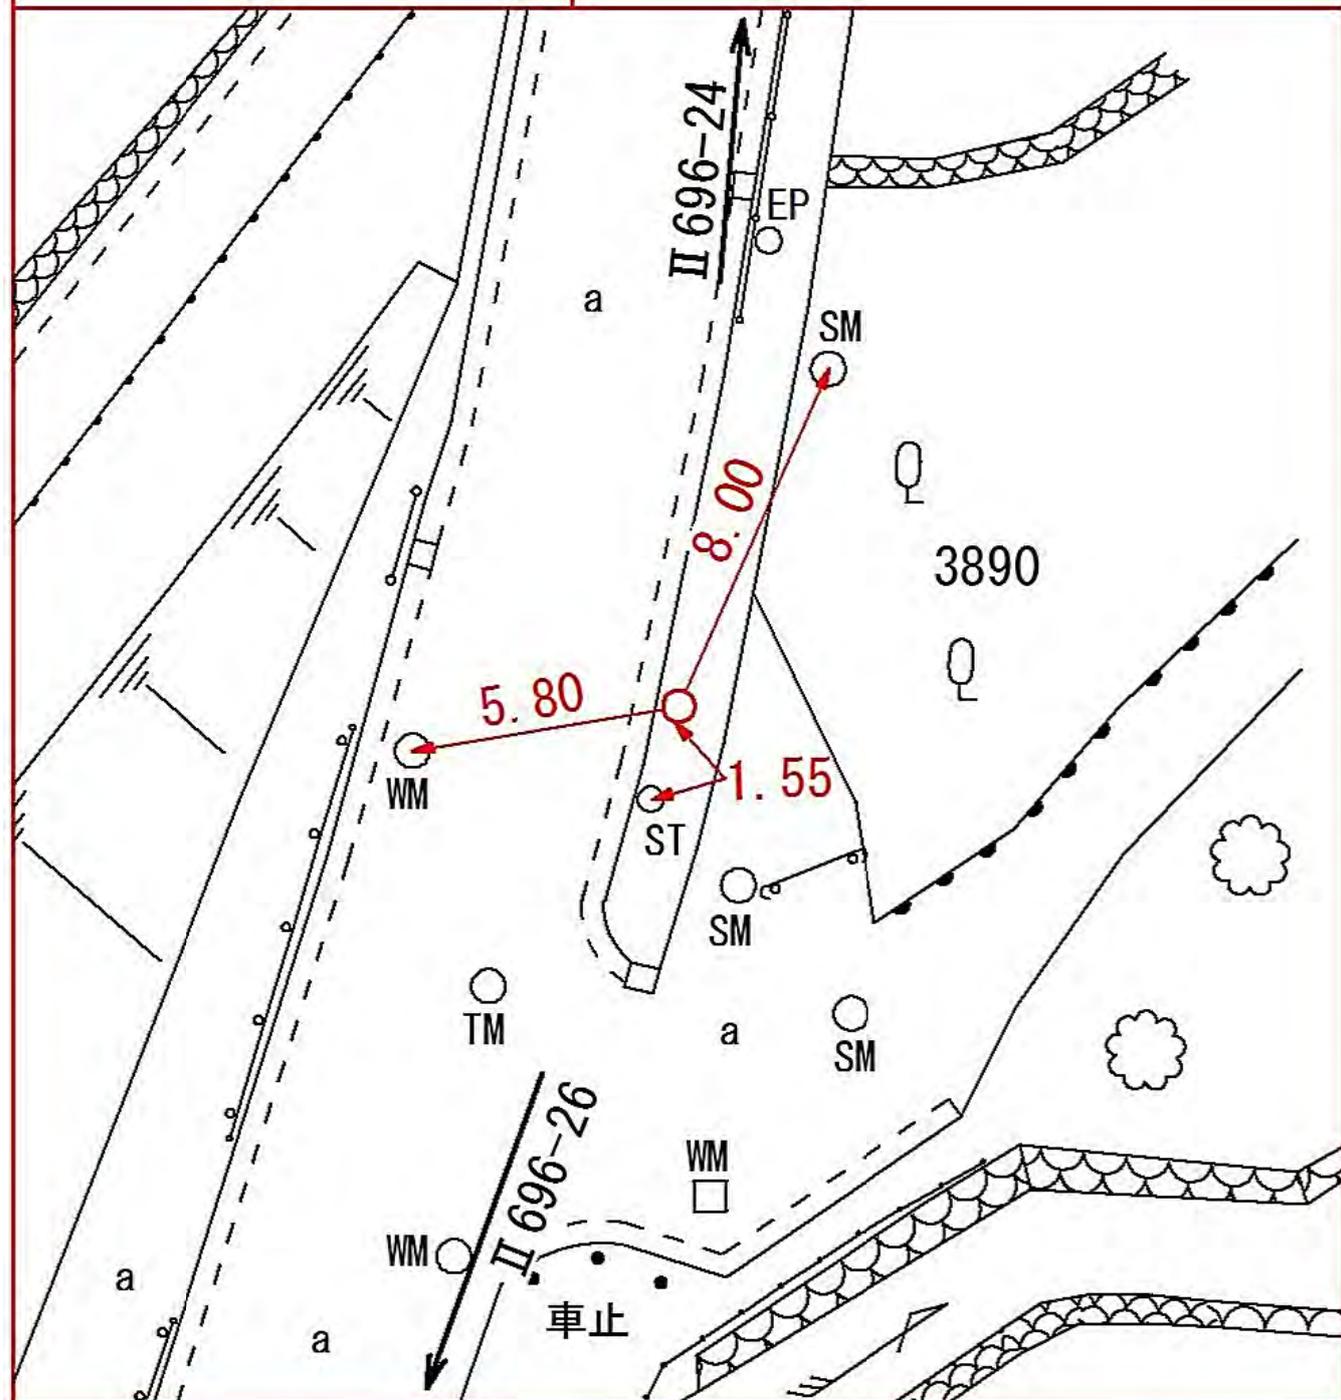


線 番 号	点 番 号	標 識 ノ 種 類	所 在 地
-------------	-------------	-----------	-------

II 696	27	<div style="border: 1px solid black; border-radius: 50%; padding: 5px; display: inline-block;">金属標</div> ・ 鋌 ・ 木杭 キザミ
--------	----	--

要 図	
-----	--

緑区長津田町五二九番六地先

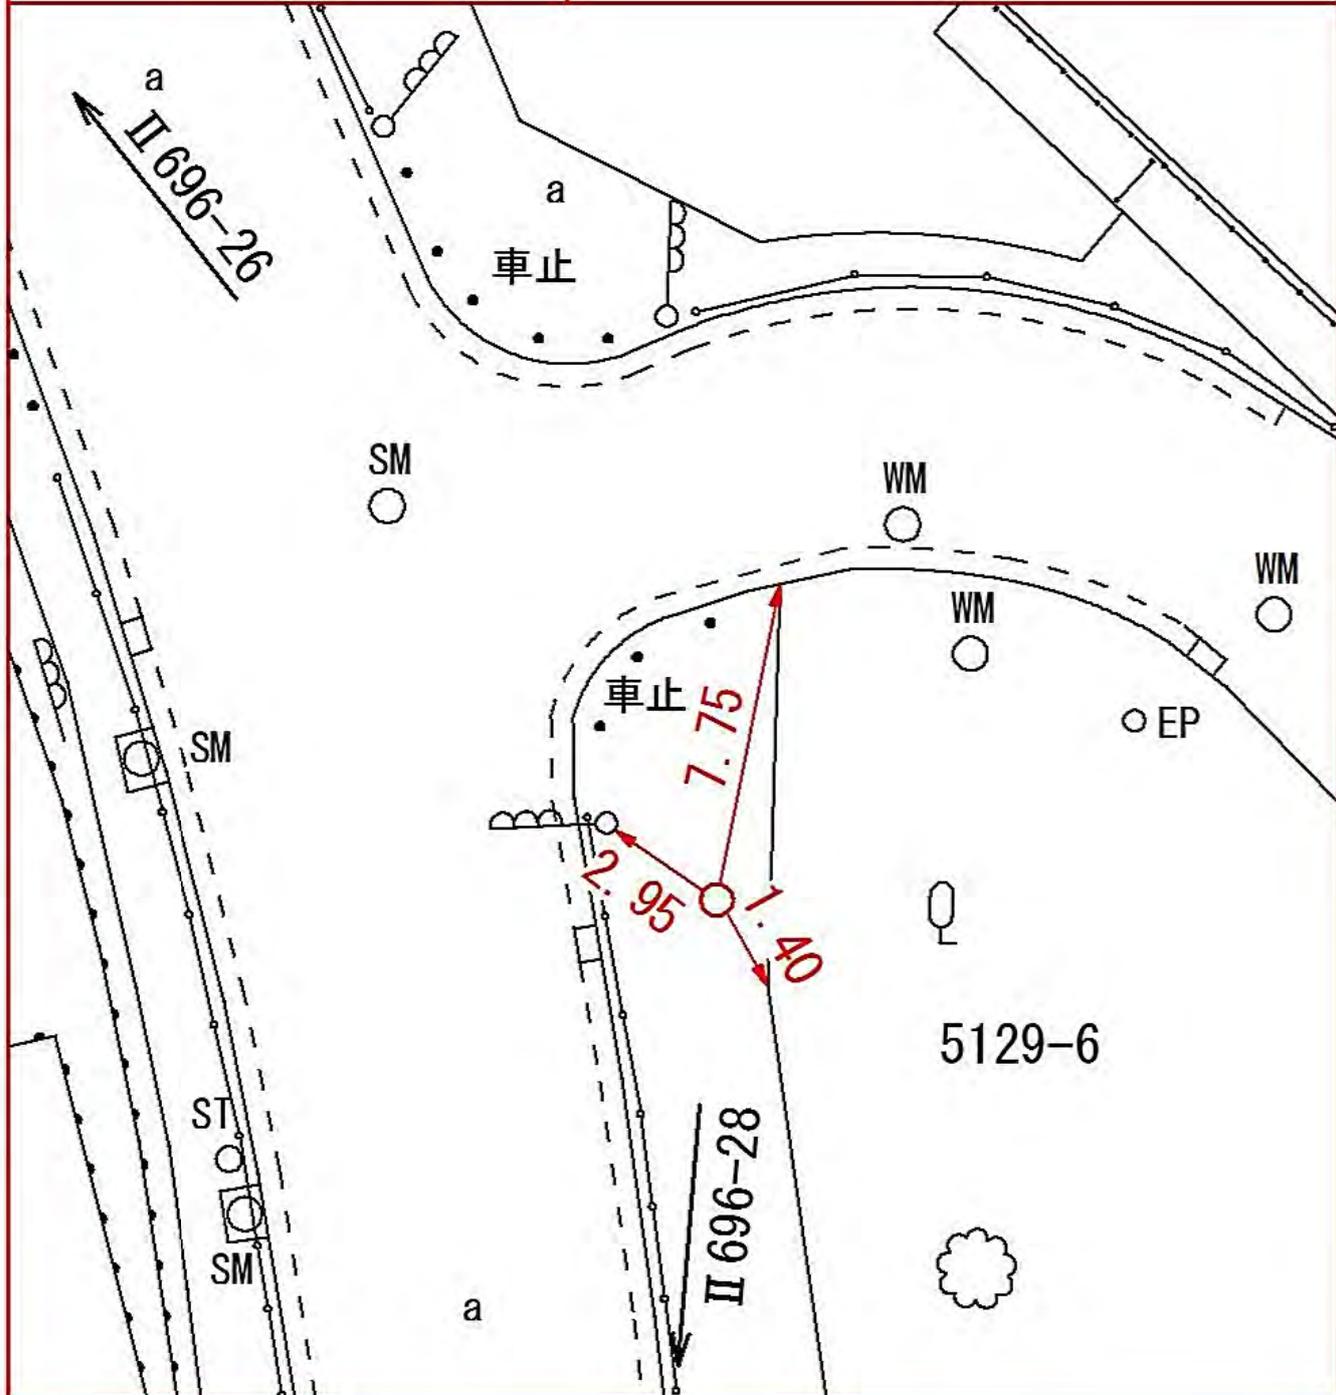

所在地


標識ノ種類

金属標・鋌・木杭

キザミ


点番号

28

線番号

II 696

要 図

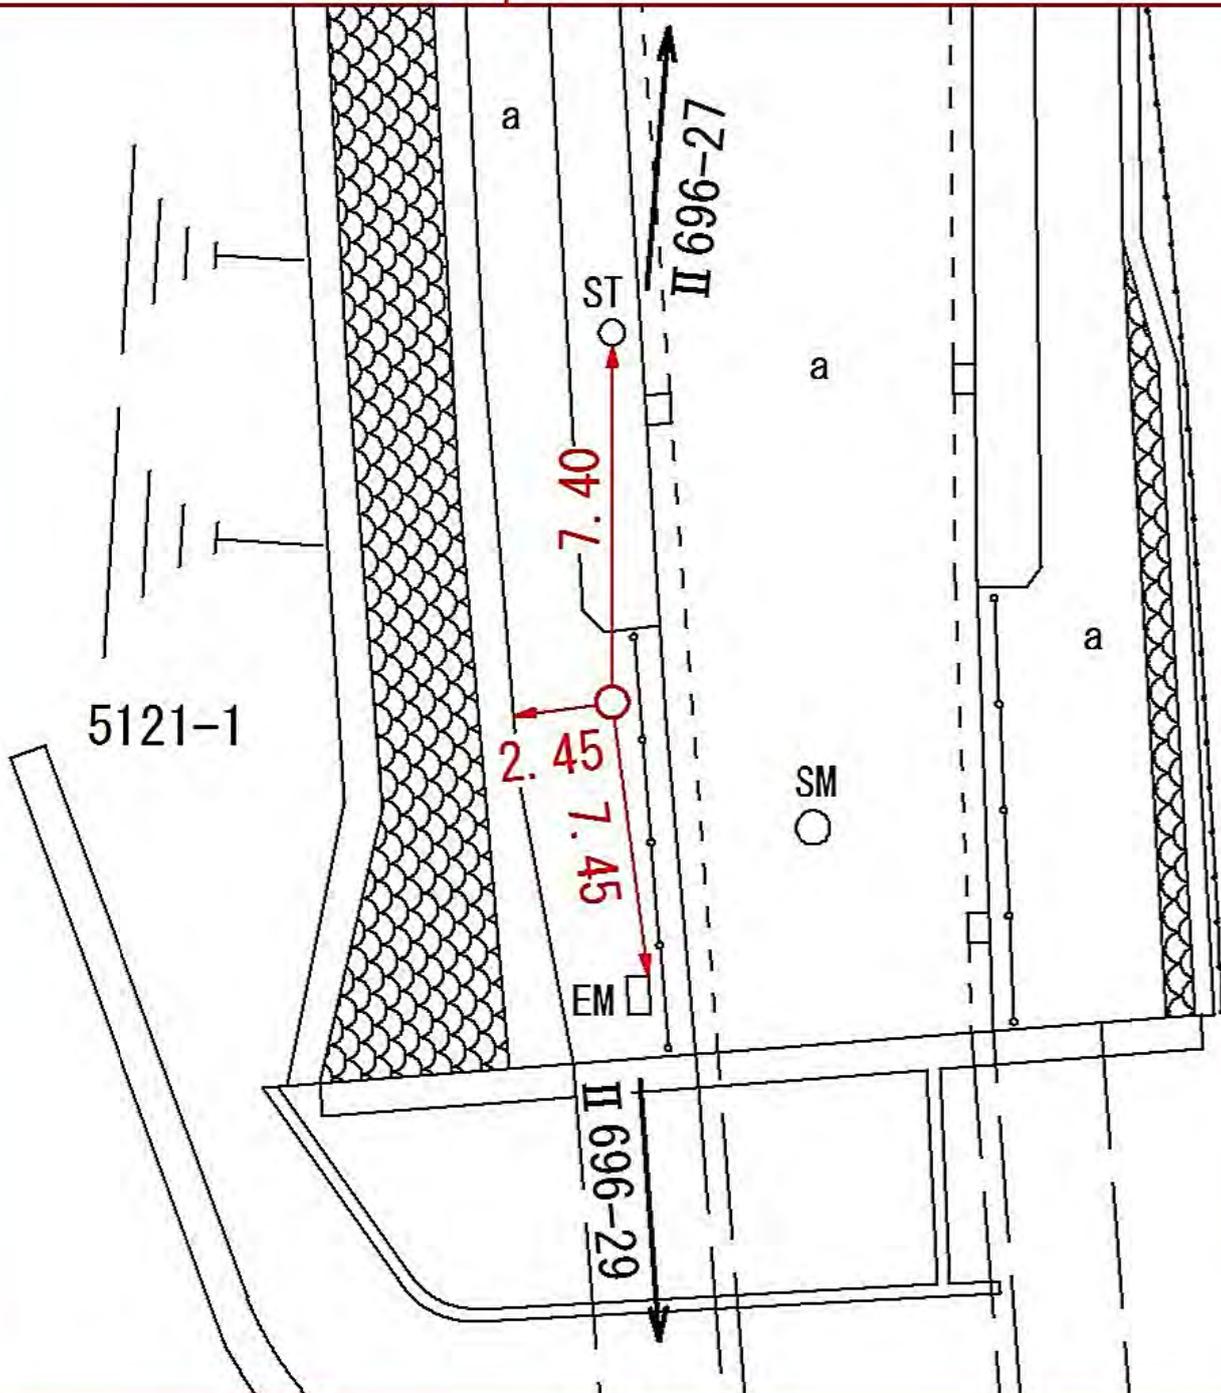


線 番 号	点 番 号	標 識 ノ 種 類	所 在 地
-------------	-------------	-----------	-------

II 696	29
--------	----

金属標 ・ 鋌 ・ 木杭
 キザミ

要 図


緑区長津田町五二四〇番五地先

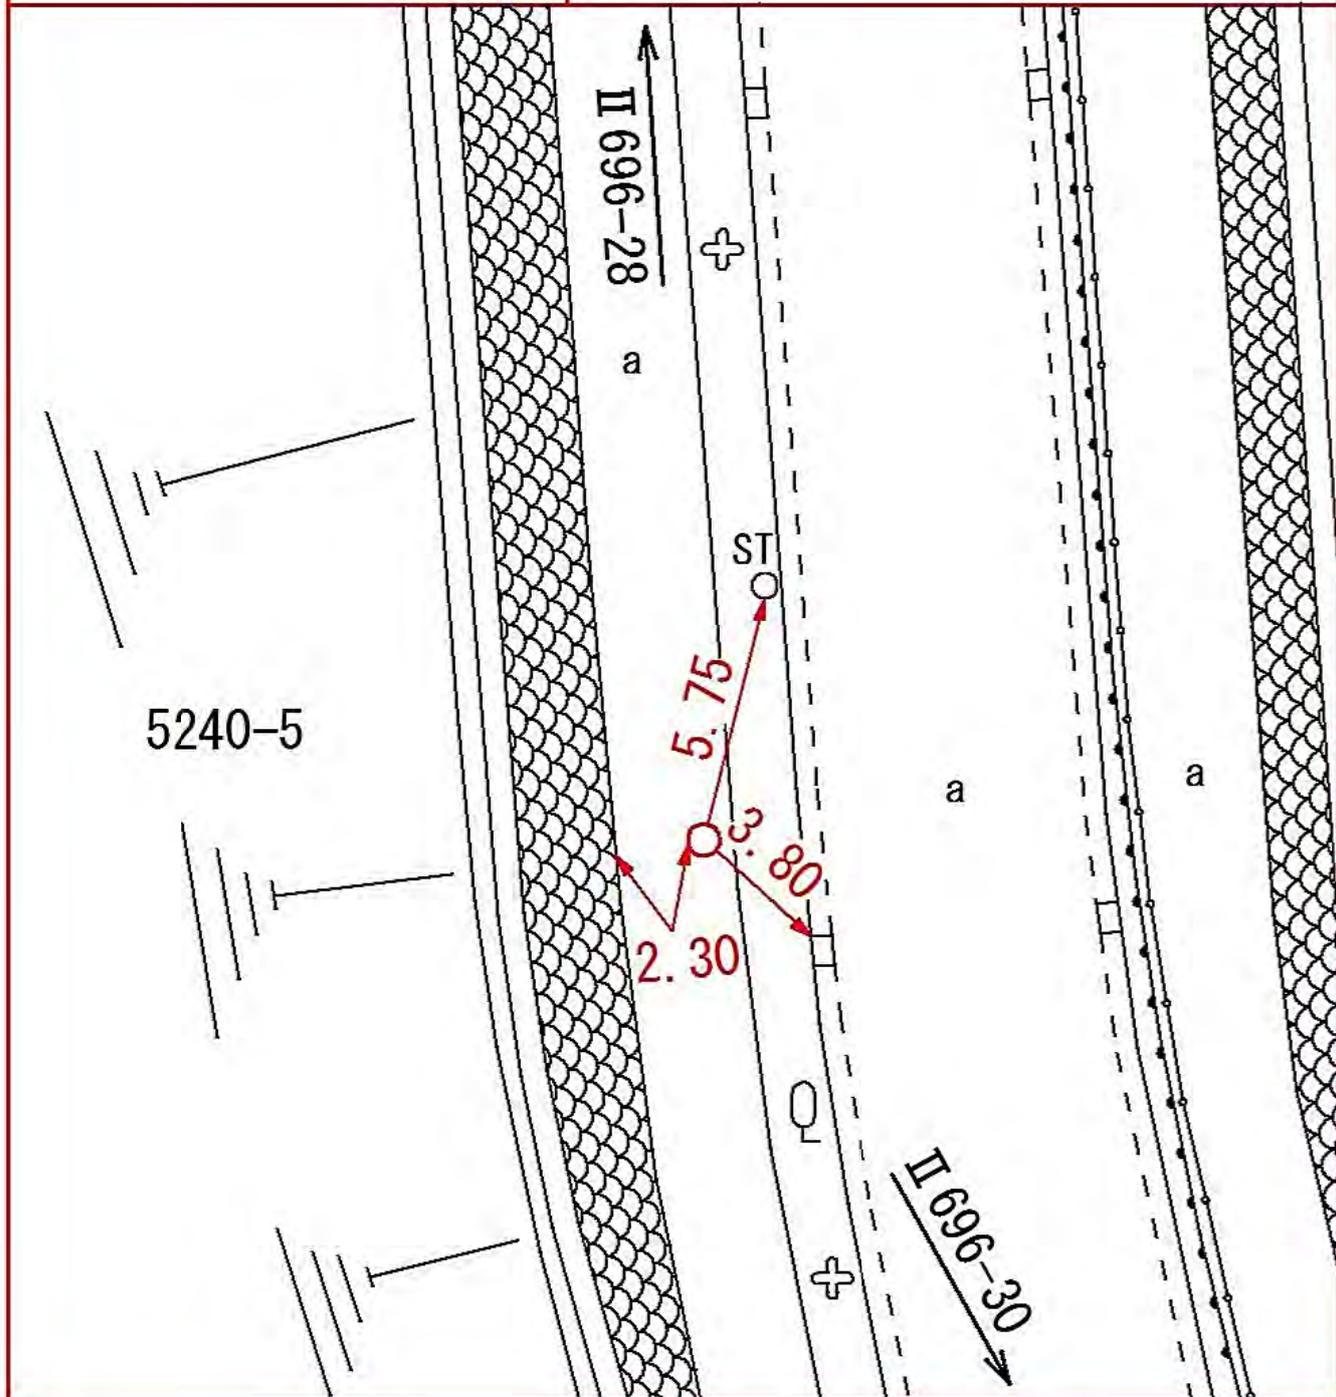

線 番 号	点 番 号	標 識 ノ 種 類	所 在 地
-------------	-------------	-----------	-------

II 696	31	<div style="border: 1px solid black; border-radius: 50%; padding: 5px; display: inline-block;">金属標</div> ・ 鋌 ・ 木杭 キザミ	緑 区 長 津 田 町 五 〇 一 五 番 三 地 先
--------	----	--	--

要 図	
-----	--

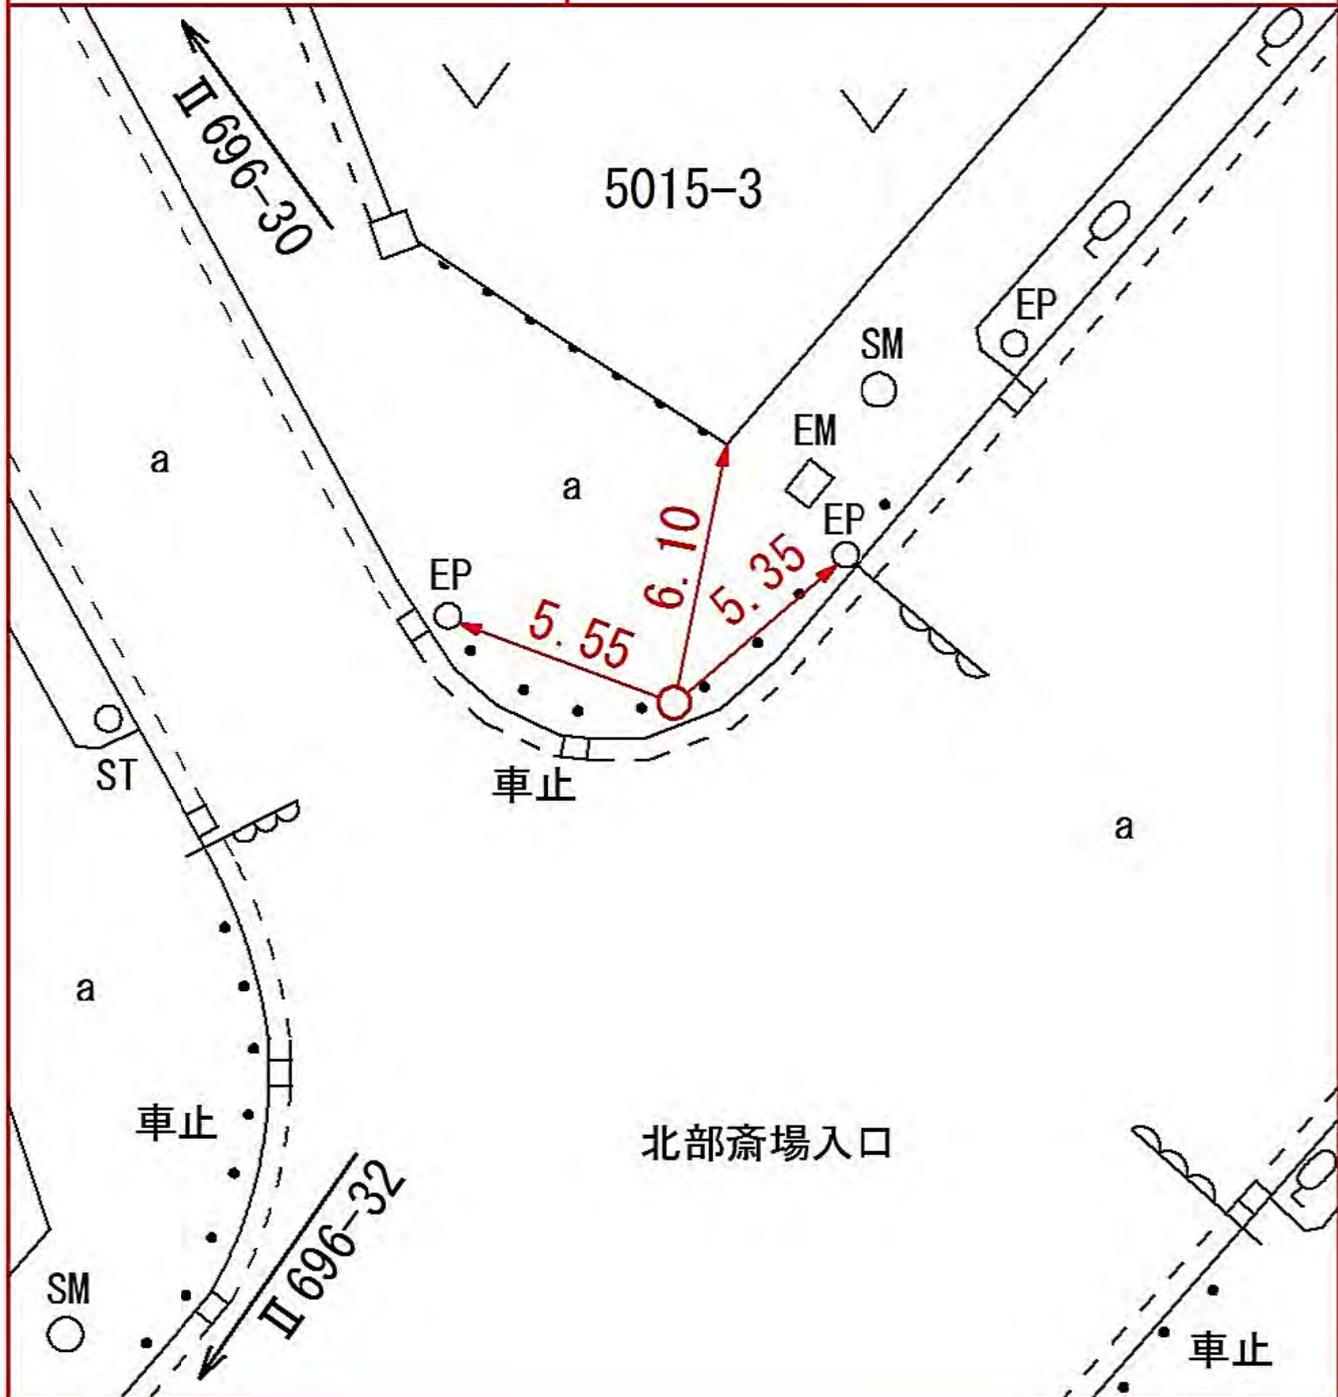

緑
区
長
津
田
町
五
〇
一
五
番
三
地
先

線
番
号

点
番
号

標 識 ノ 種 類

所 在 地

Ⅱ 696


32

金属標・鋳・木杭

旭区若葉台四丁目五二八八番三地先

要 図


キザミ

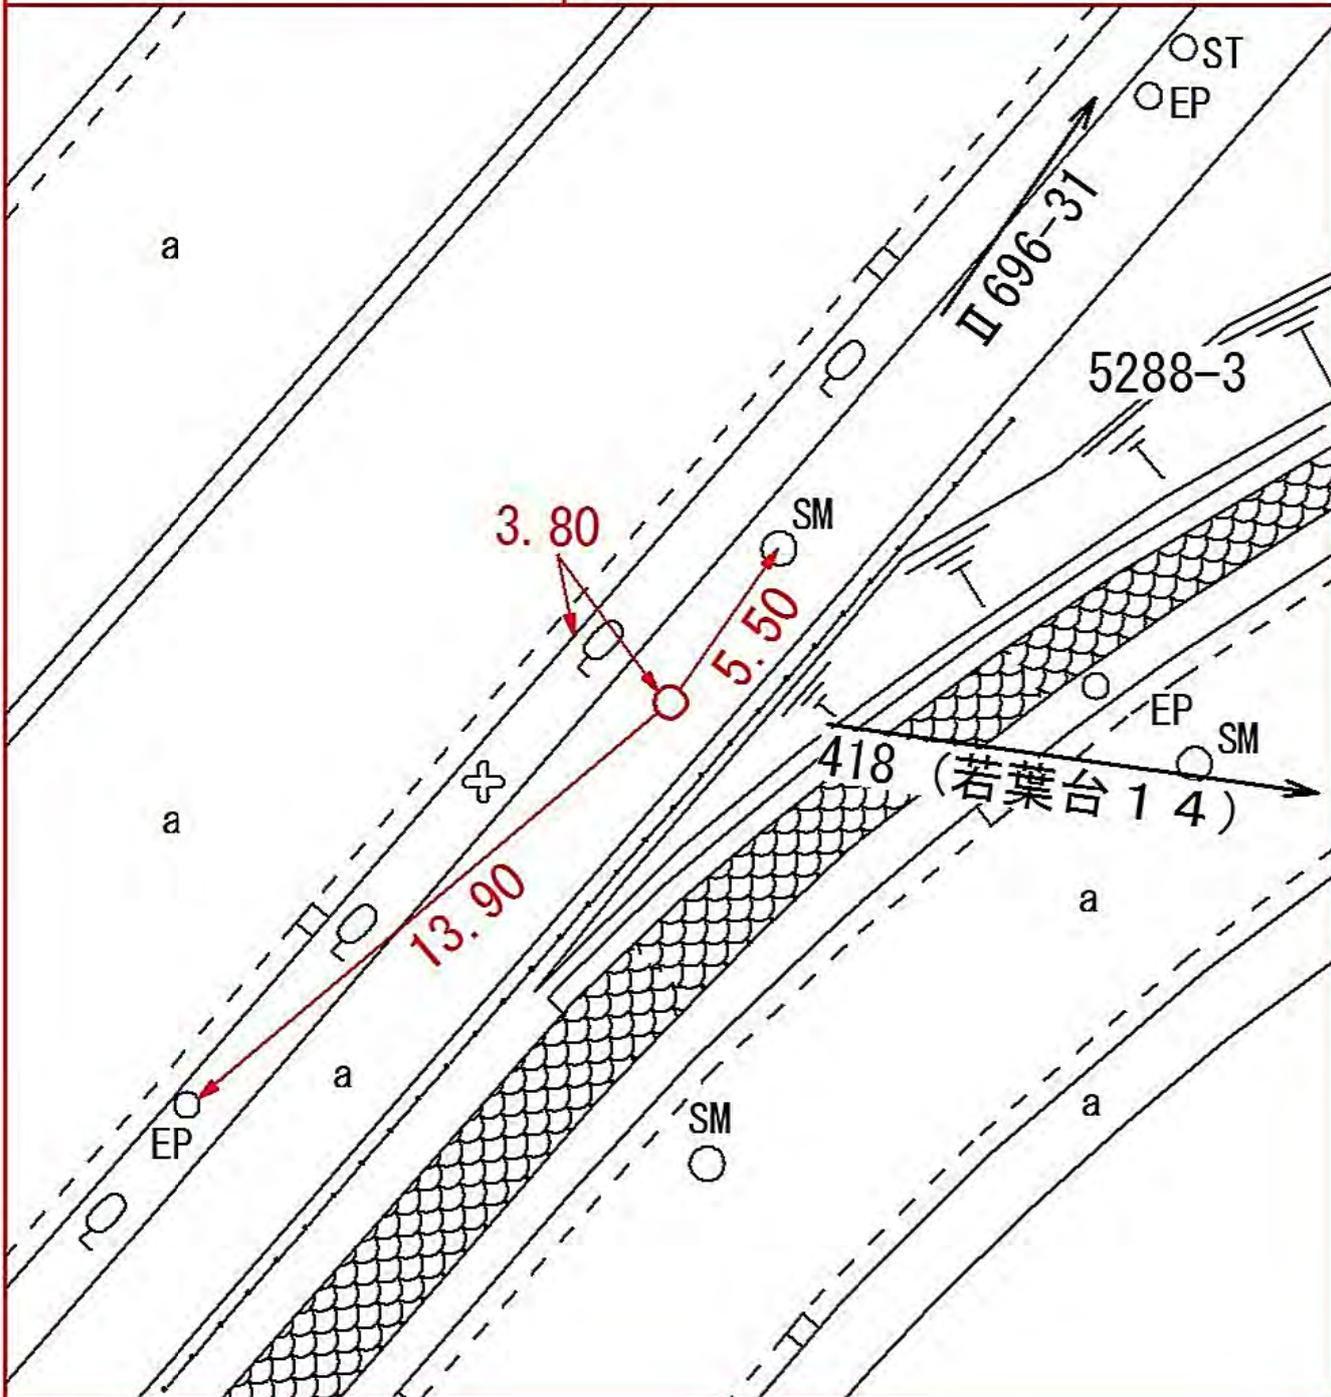

線番号	点番号	標識ノ種類	所在地
-----	-----	-------	-----

II 697	1	<div style="border: 1px solid black; border-radius: 50%; padding: 5px; display: inline-block;">金属標</div> ・ 鋌 ・ 木杭 キザミ	旭区下川井町一五一五番二地先
--------	---	--	----------------

要 図	
-----	--

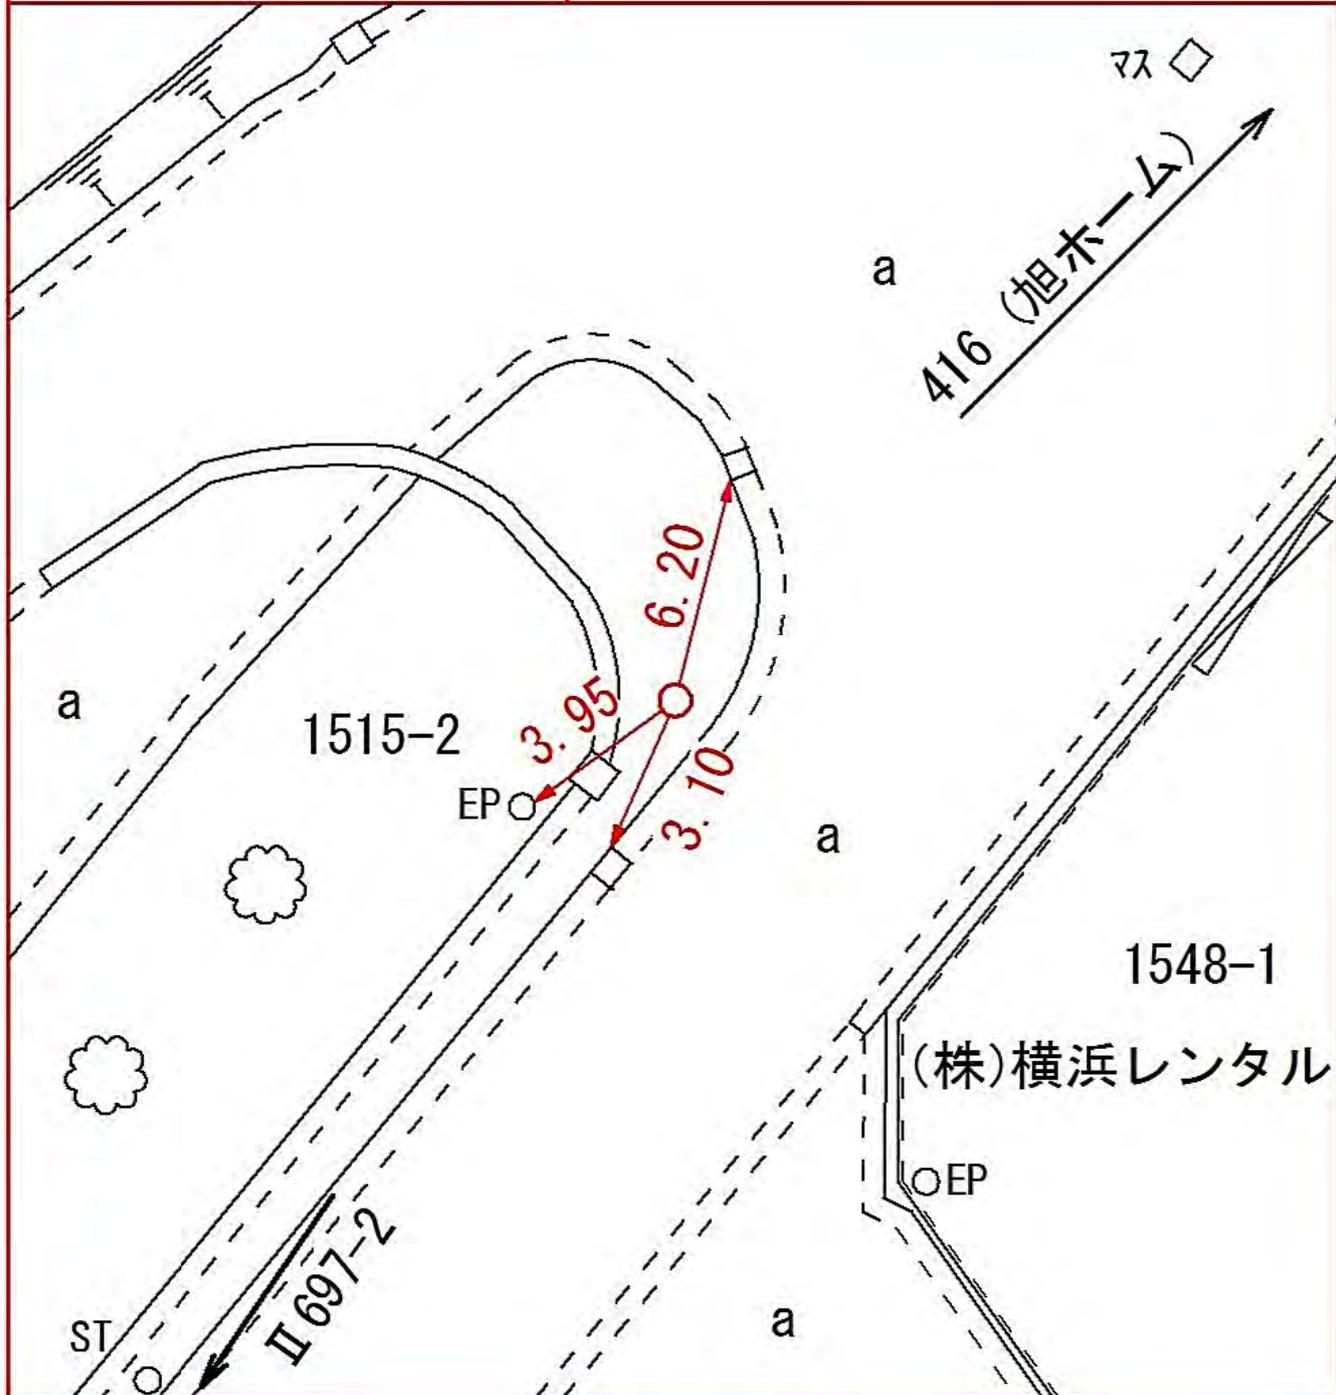

旭区下川井町一五一五番二地先

所在地

旭区下川井町一五五九番地先

標識ノ種類

金属標・鋌・木杭

キザミ

点番号


3

線番号

II 697

要 図


程ヶ谷 C.
C
1559

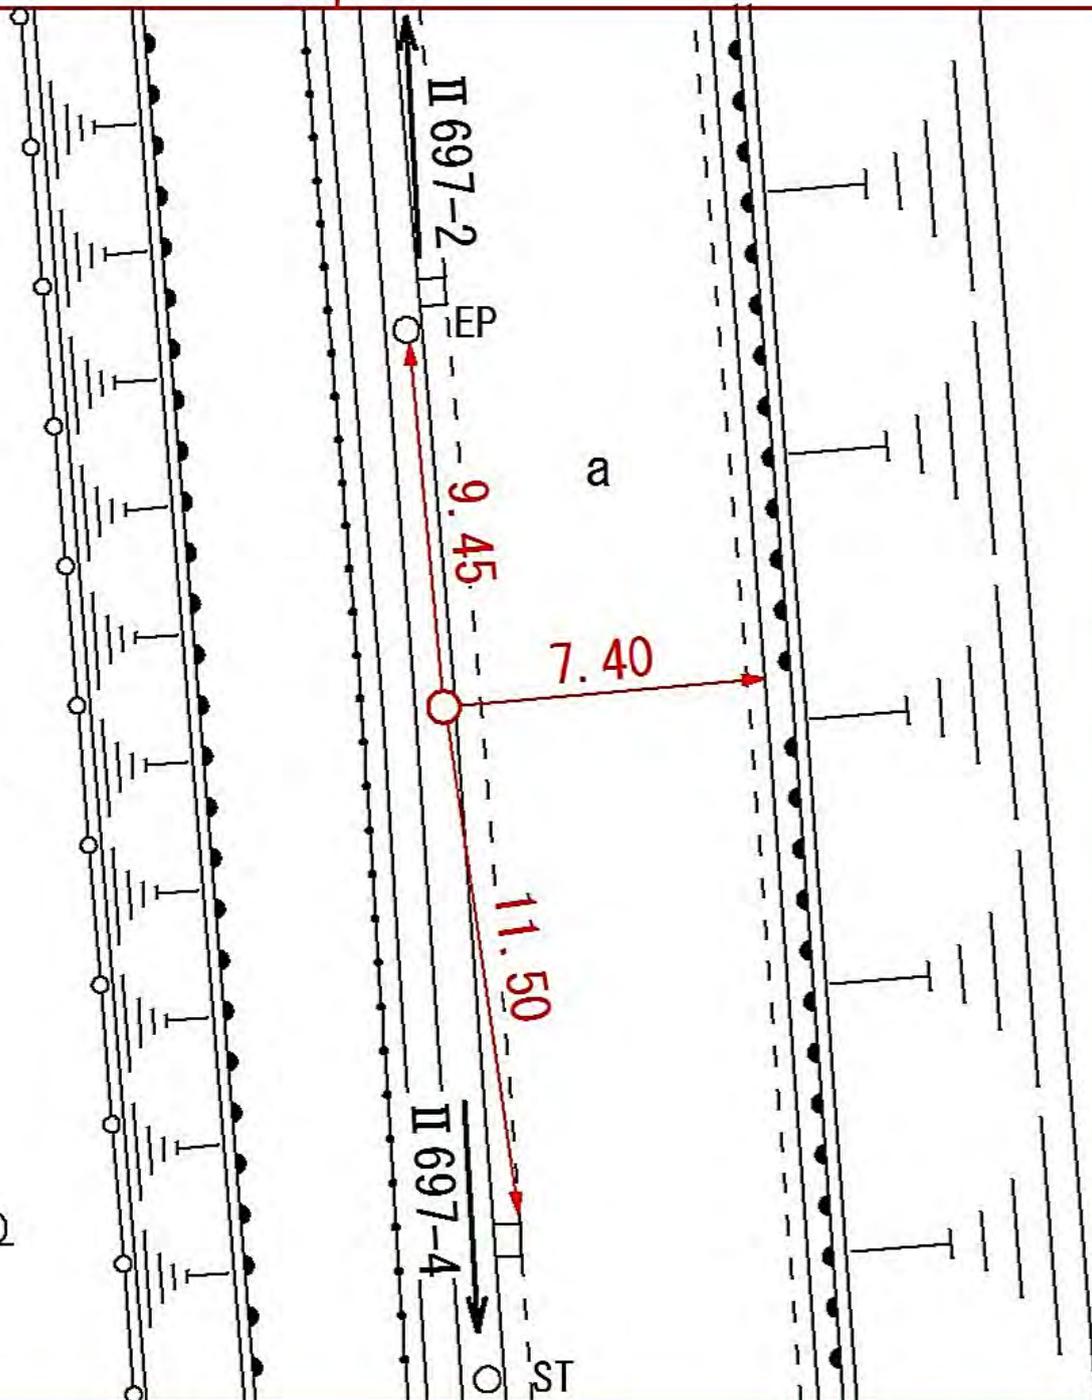

線 番 号	点 番 号	標 識 ノ 種 類	所 在 地
-------------	-------------	-----------	-------

II 697	4	<div style="border: 1px solid black; border-radius: 50%; padding: 5px; display: inline-block;">金属標</div> ・ 鋌 ・ 木杭 キザミ	旭区下川井町一五六〇番地先
--------	---	--	---------------

要 図		
-----	--	--

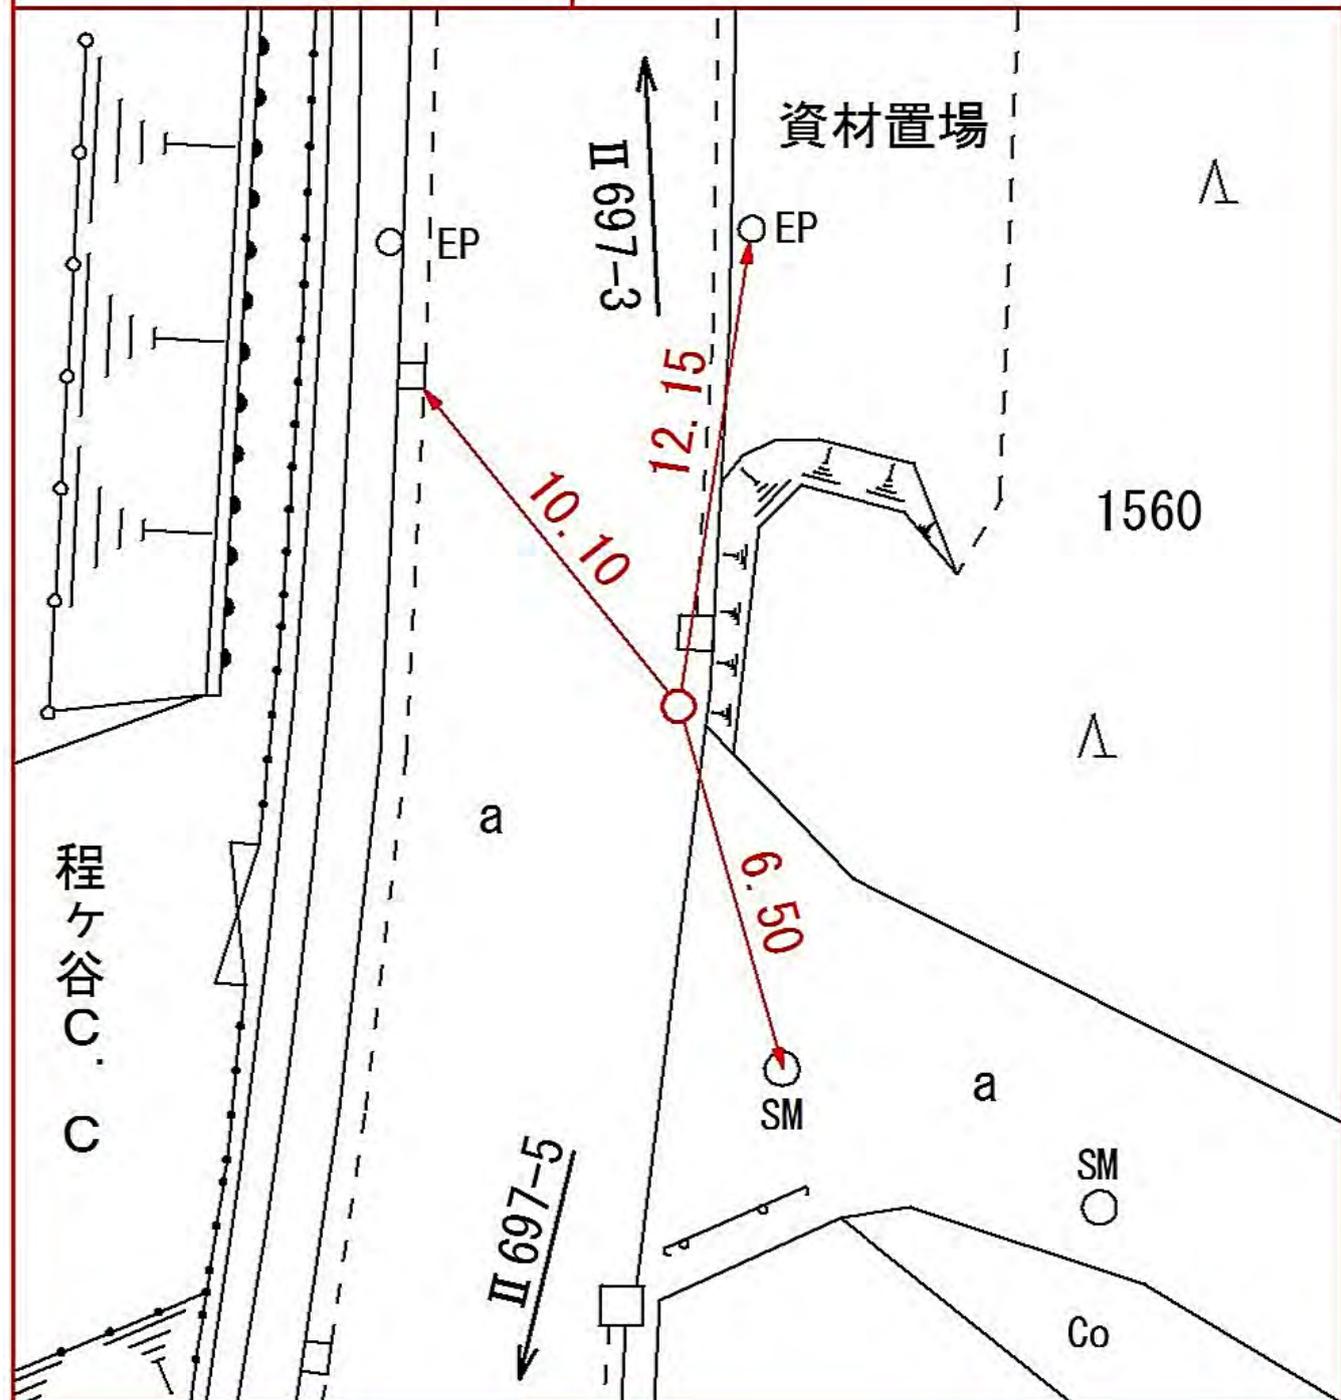

旭区下川井町一五六〇番地先

線
番
号

点
番
号

標 識 ノ 種 類

所 在 地

II 697

5


金属標・鋸・木杭

旭区矢指町一三四一番地先

要 図

キザミ


程ヶ谷 C 1341
C

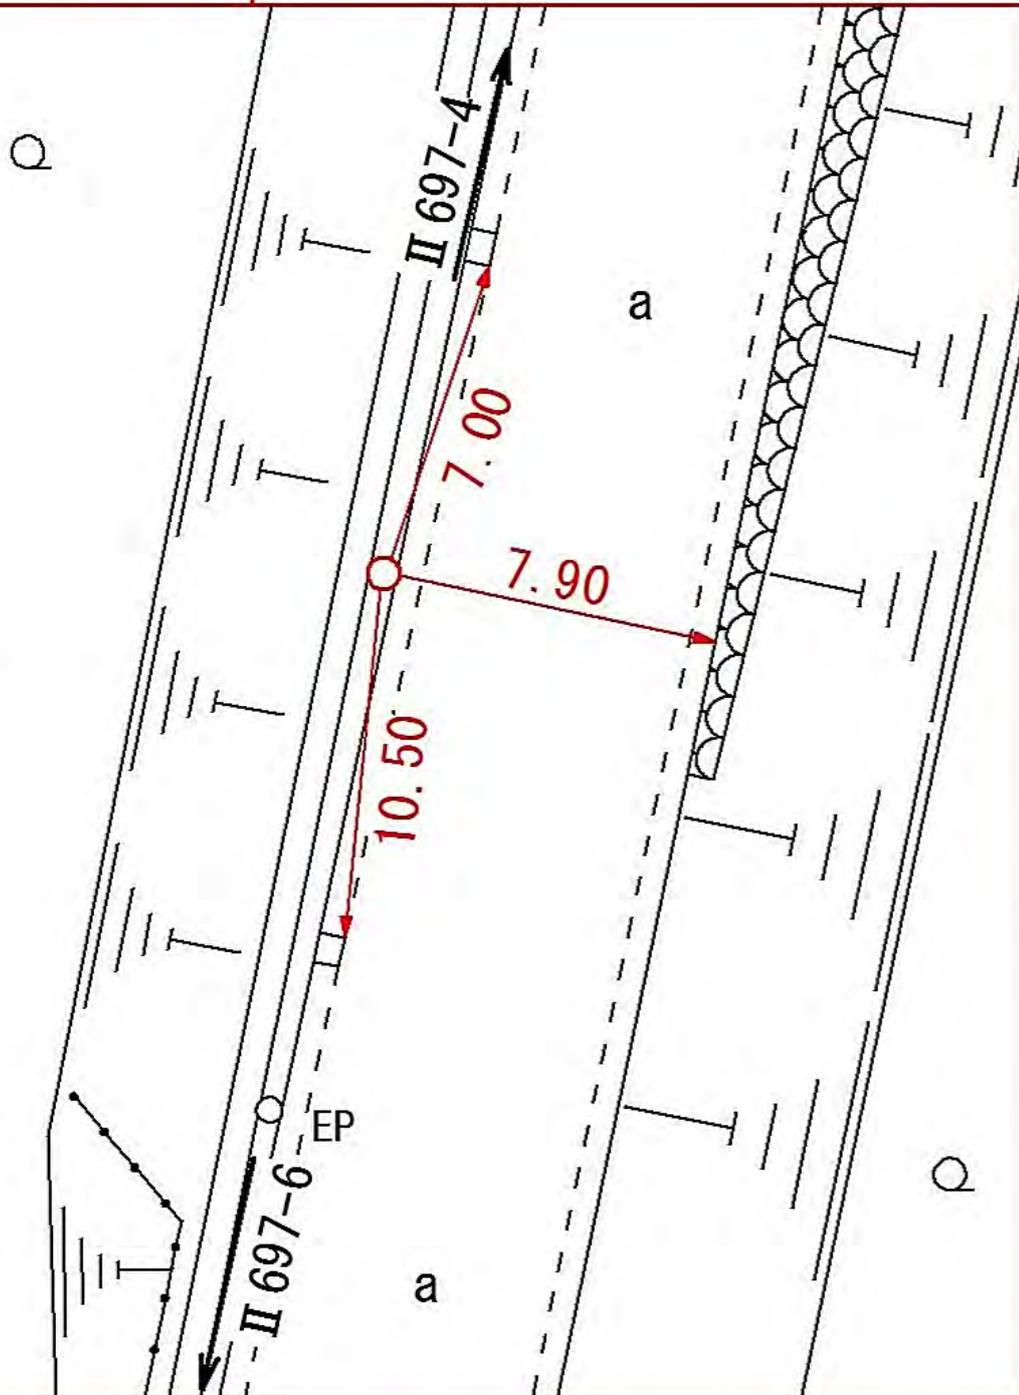

線 番 号	点 番 号	標 識 ノ 種 類	所 在 地
-------------	-------------	-----------	-------

II 697	6	<div style="border: 1px solid black; border-radius: 50%; padding: 5px; display: inline-block;">金属標</div> ・ 鋌 ・ 木杭 キザミ
--------	---	--

要 図

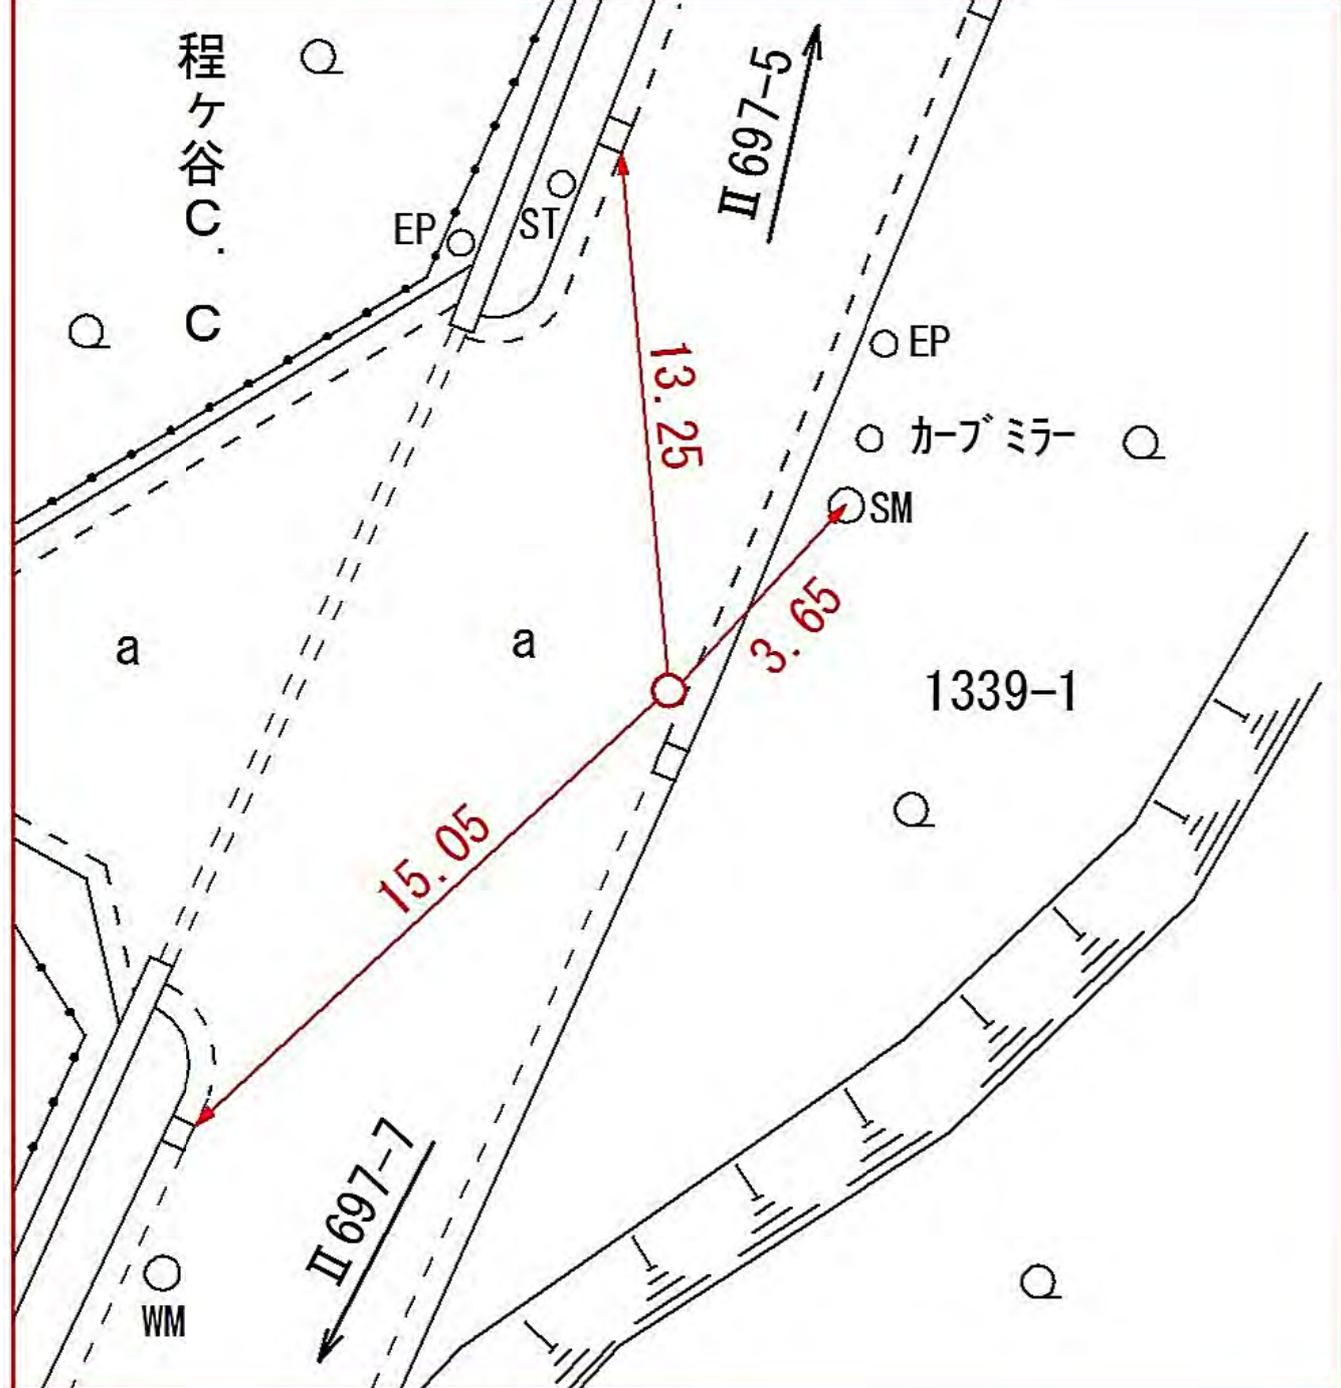


旭区矢指町一三三九番一地先

線 番 号	点 番 号	標 識 ノ 種 類	所 在 地
-------------	-------------	-----------	-------

II 697	7	金属標 ・鋌・木杭 キザミ
--------	---	--

要 図

旭区矢指町一四一三番地先

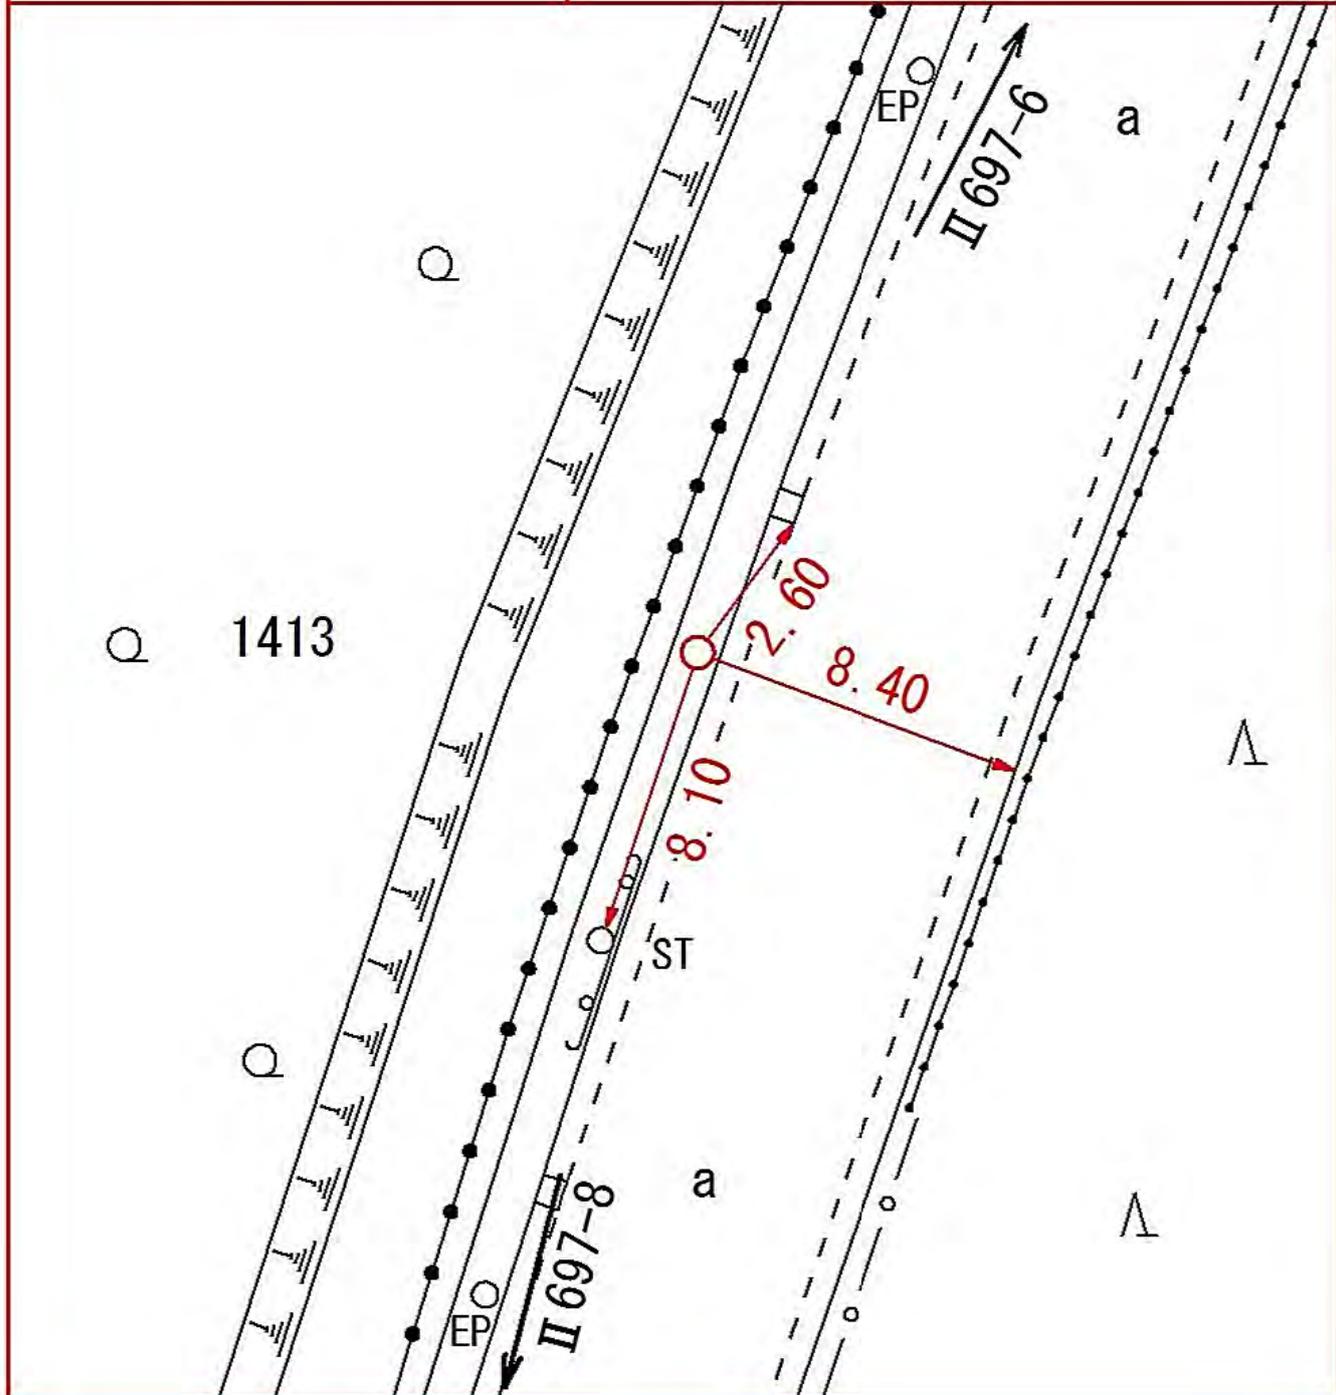


線 番 号	点 番 号	標 識 ノ 種 類	所 在 地
-------------	-------------	-----------	-------

II 697	8	金属標 ・鋌・木杭 キザミ
--------	---	--

要 図	
-----	--

旭区矢指町一三一五番地先

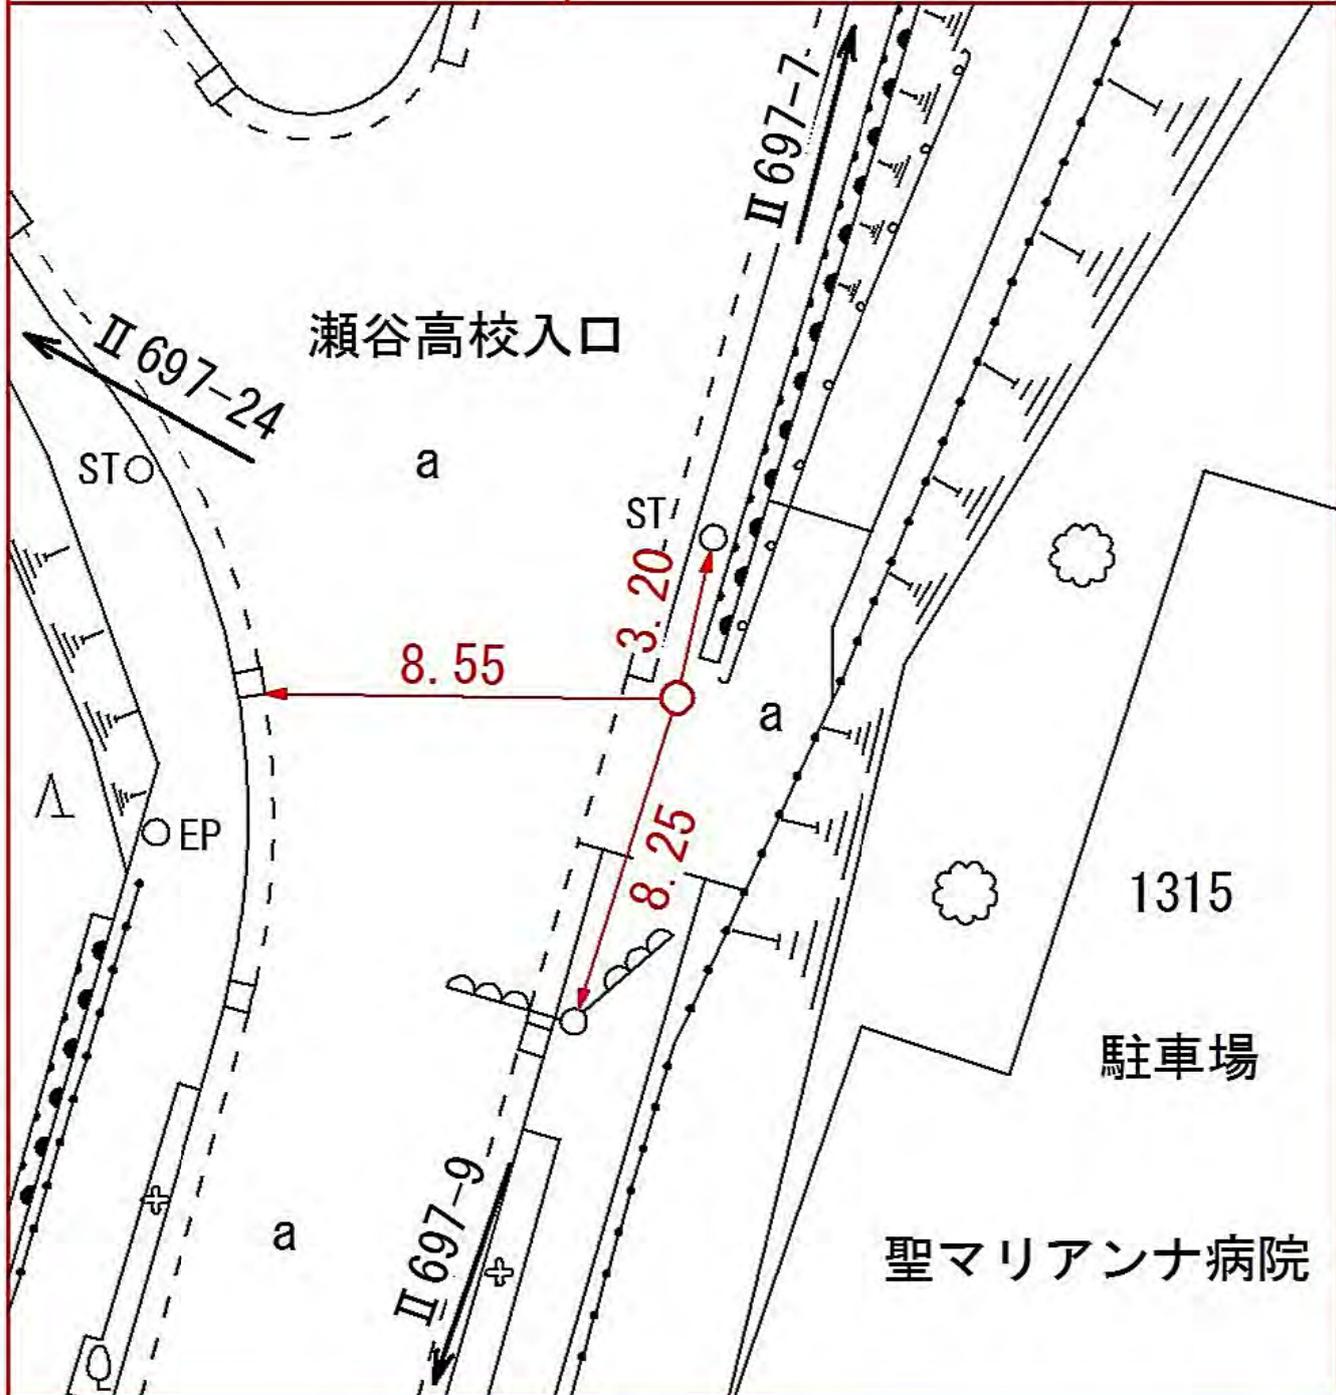

線
番
号

点
番
号

標 識 ノ 種 類

所 在 地

II 697


9

金属標・鋌・木杭

瀬谷区二ツ橋町五五四番一地先

要 図

キザミ

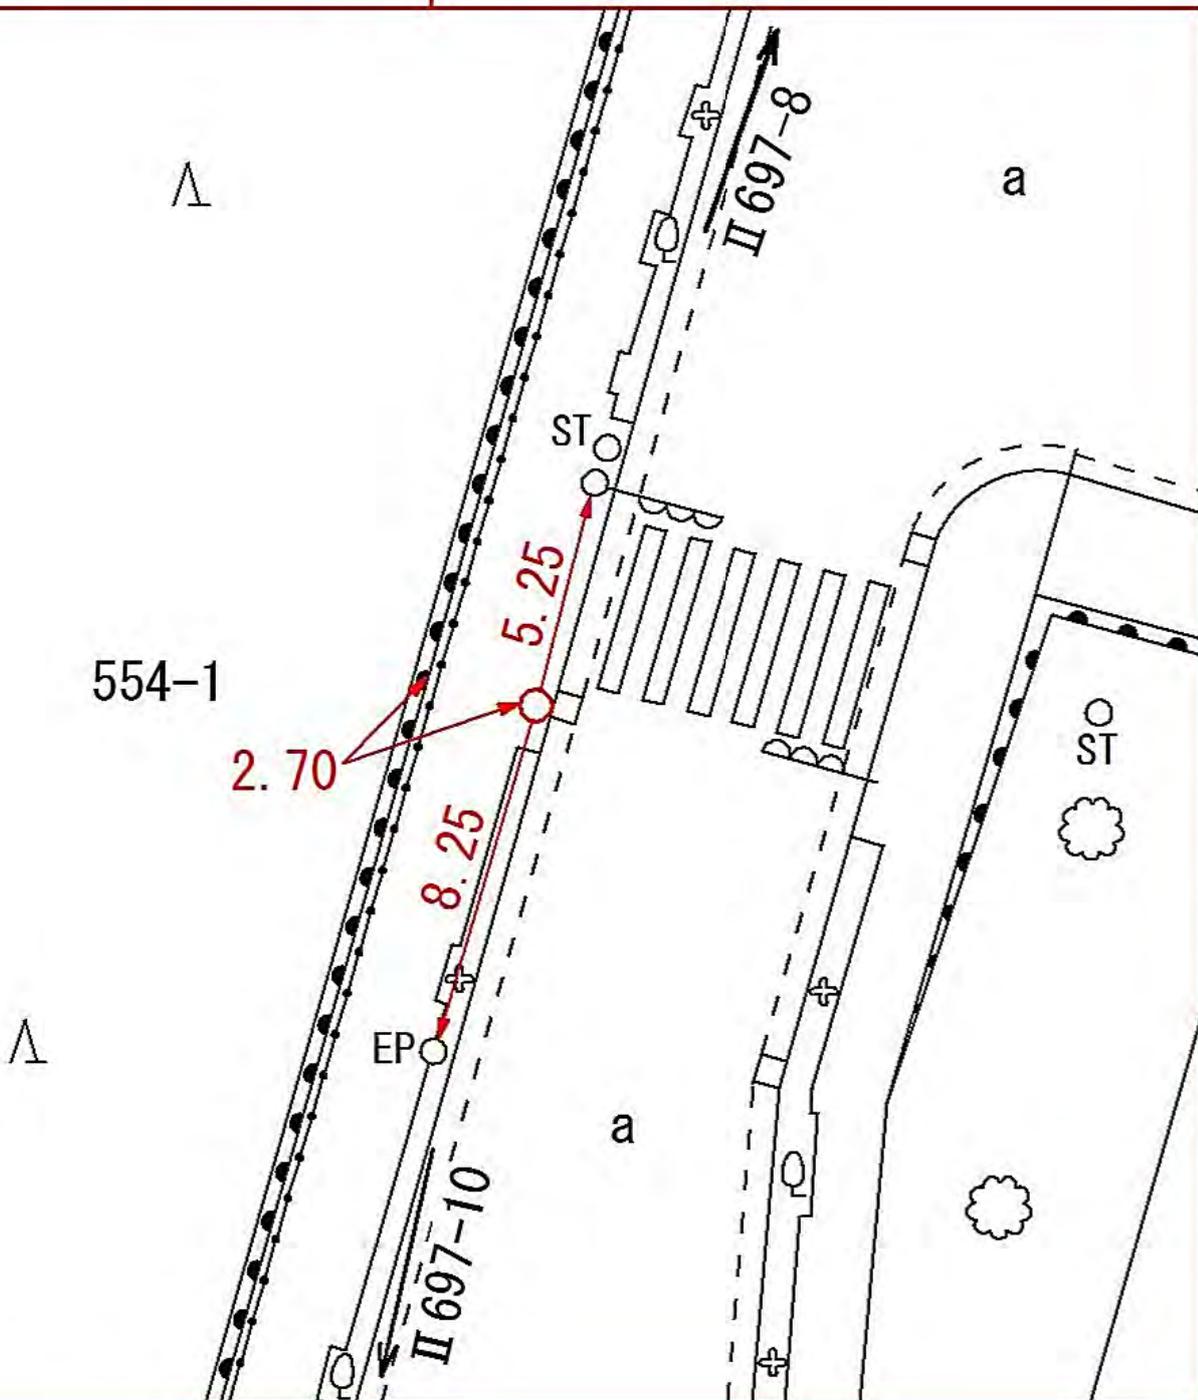


線 番 号	点 番 号	標 識 ノ 種 類	所 在 地
-------------	-------------	-----------	-------

II 697	11	金属標 ・ 鋌 ・ 木杭 キザミ
--------	----	---

要 図

瀬谷区二ツ橋町五五四番一〇地先

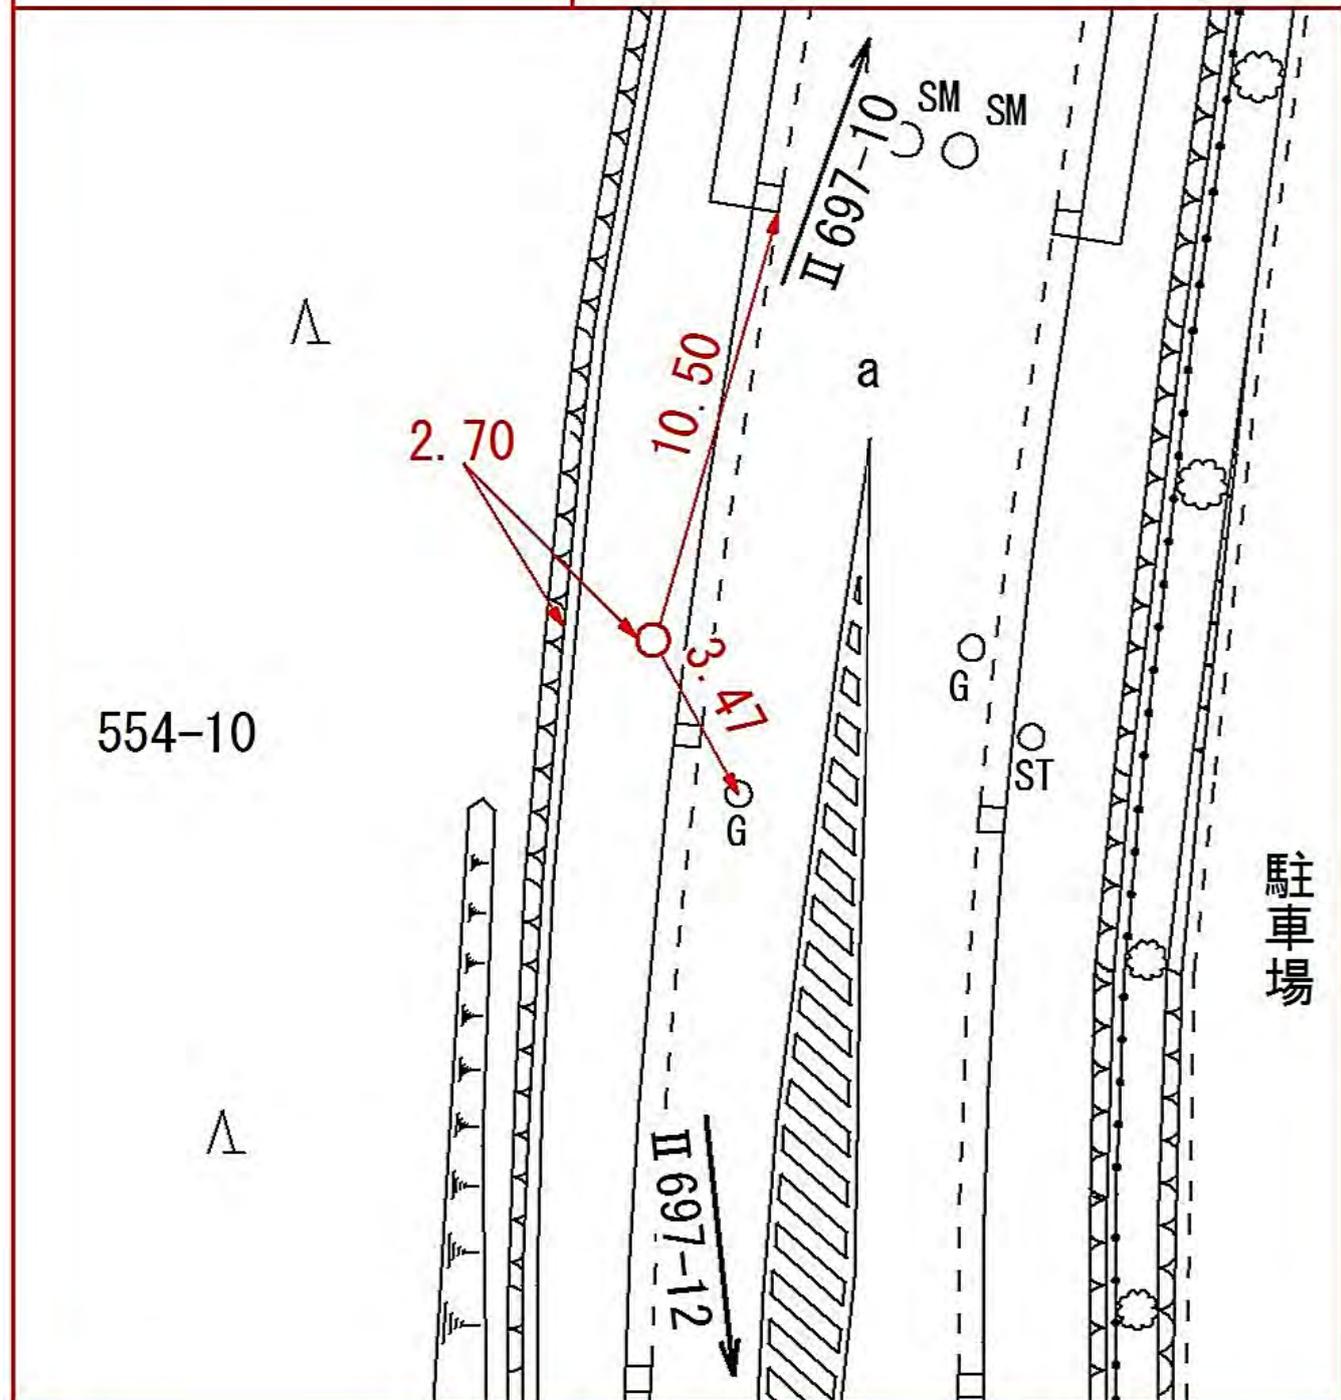


線番号	点番号	標識の種類	所在地
-----	-----	-------	-----

II 697	12	<div style="border: 1px solid black; border-radius: 50%; padding: 5px; display: inline-block;">金属標</div> ・ 鋌 ・ 木杭 キザミ	瀬谷区二ツ橋町五五三番一地先
--------	----	--	----------------


要 図	
-----	--



線番号	点番号	標識ノ種類	所在地
II 697	13	<div style="border: 1px solid black; border-radius: 50%; padding: 5px; display: inline-block;">金属標</div> ・ 鋌 ・ 木杭 キザミ	瀬谷区二ツ橋町五四八番二地先
要 図			

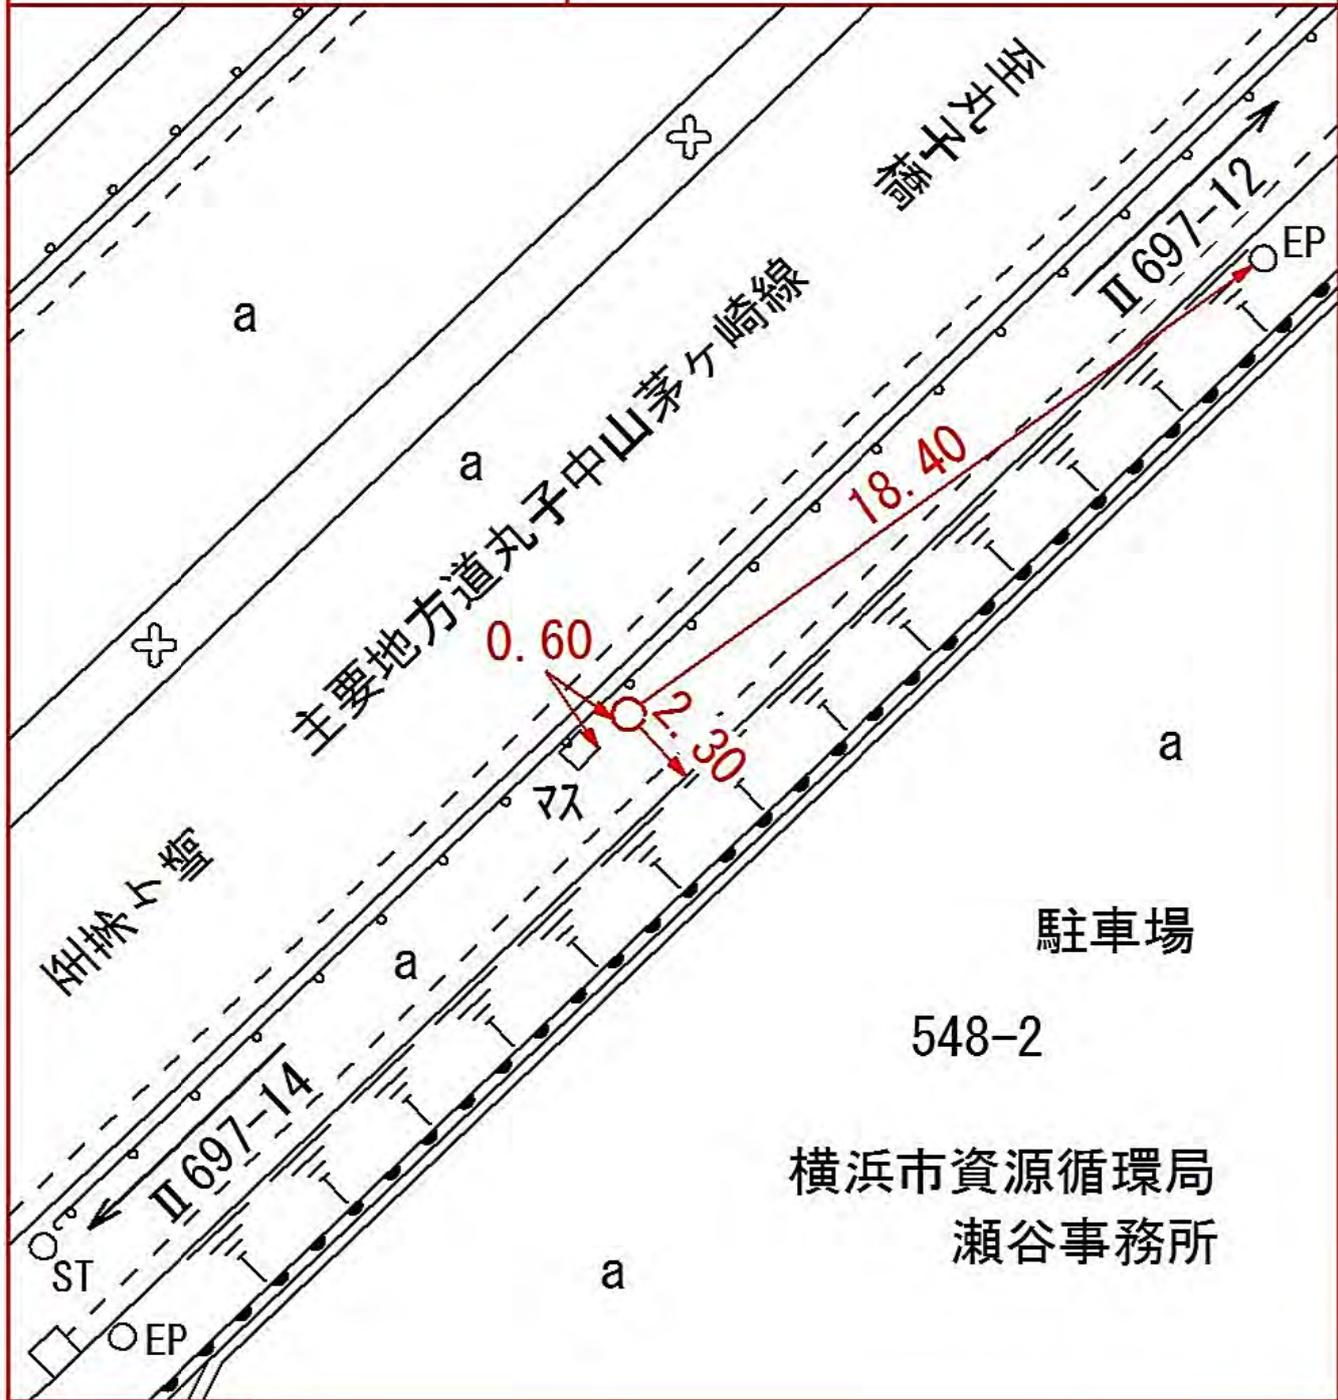


線番号	点番号	標識の種類	所在地
II 697	14	<div style="border: 1px solid black; border-radius: 50%; padding: 5px; display: inline-block;">金属標</div> ・ 鋌 ・ 木杭 キザミ	瀬谷区二ツ橋町五四六番四地先
要 図			

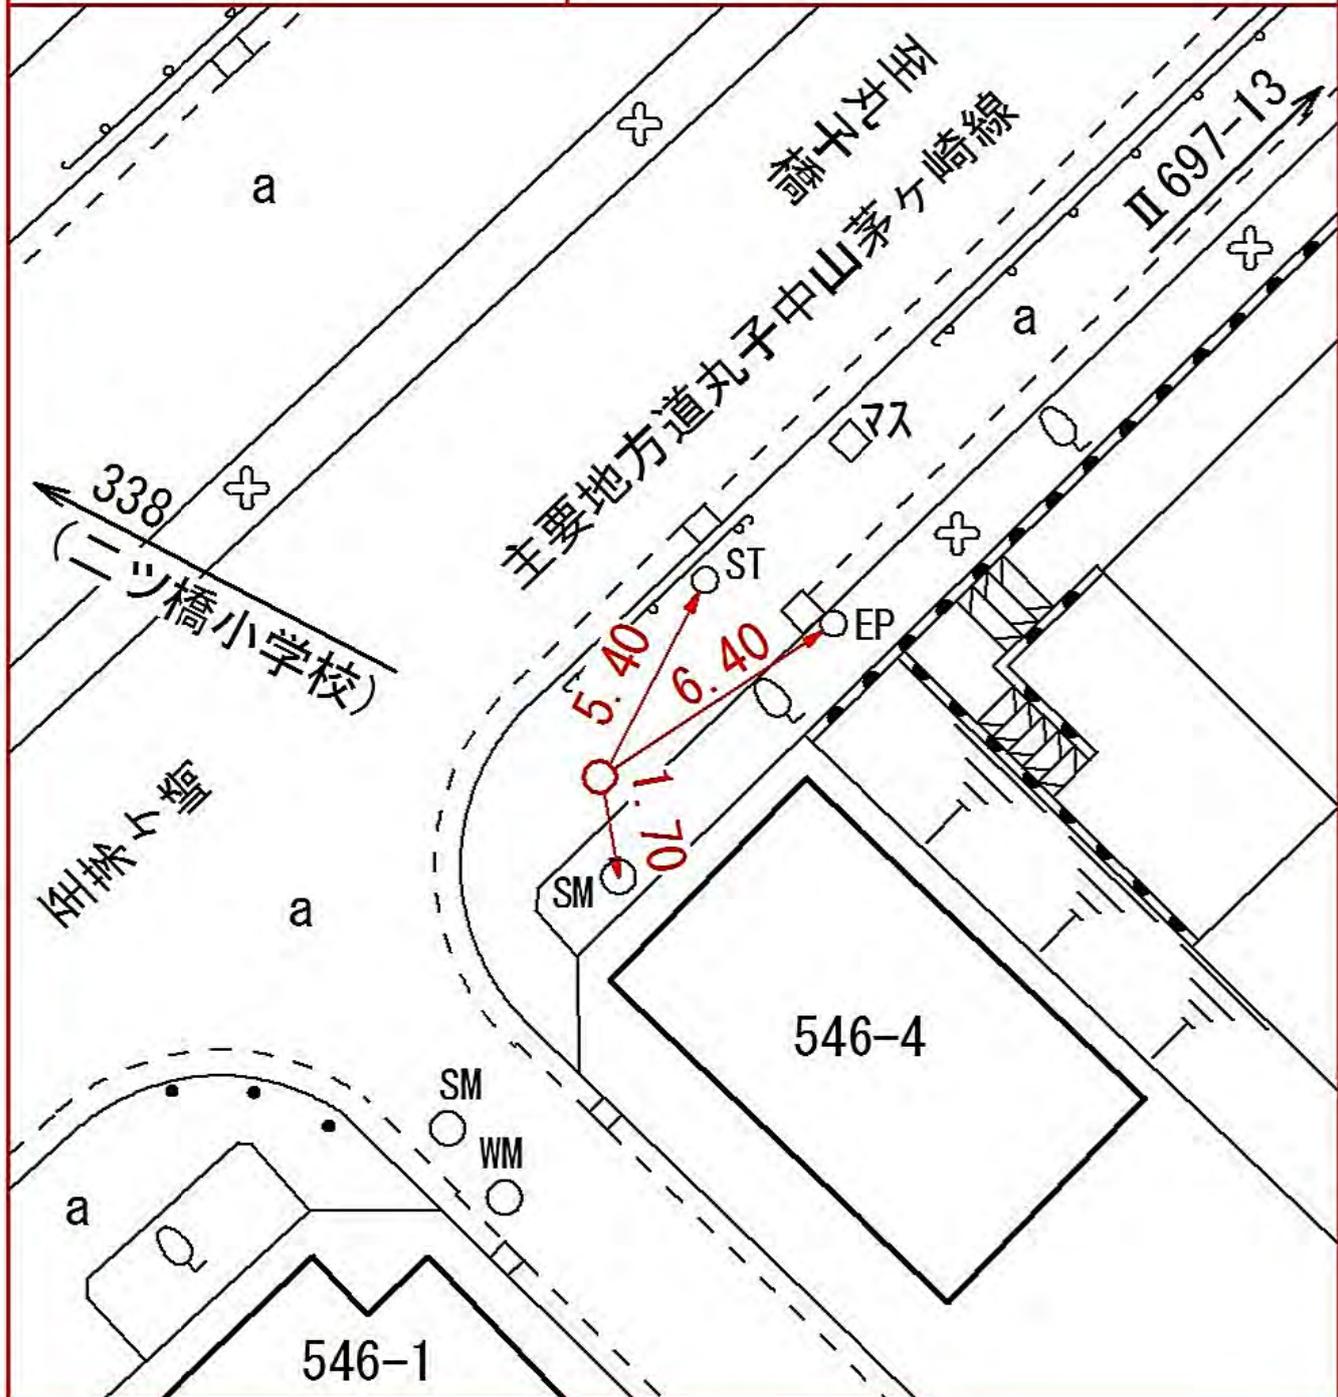

線 番 号	点 番 号	標 識 ノ 種 類	所 在 地
-------------	-------------	-----------	-------

II 697	15	<div style="border: 1px solid black; border-radius: 50%; padding: 5px; display: inline-block;">金属標</div> ・ 鋌 ・ 木杭 キザミ	旭区矢指町一九一四番四地先
--------	----	--	---------------

要 図	
-----	--

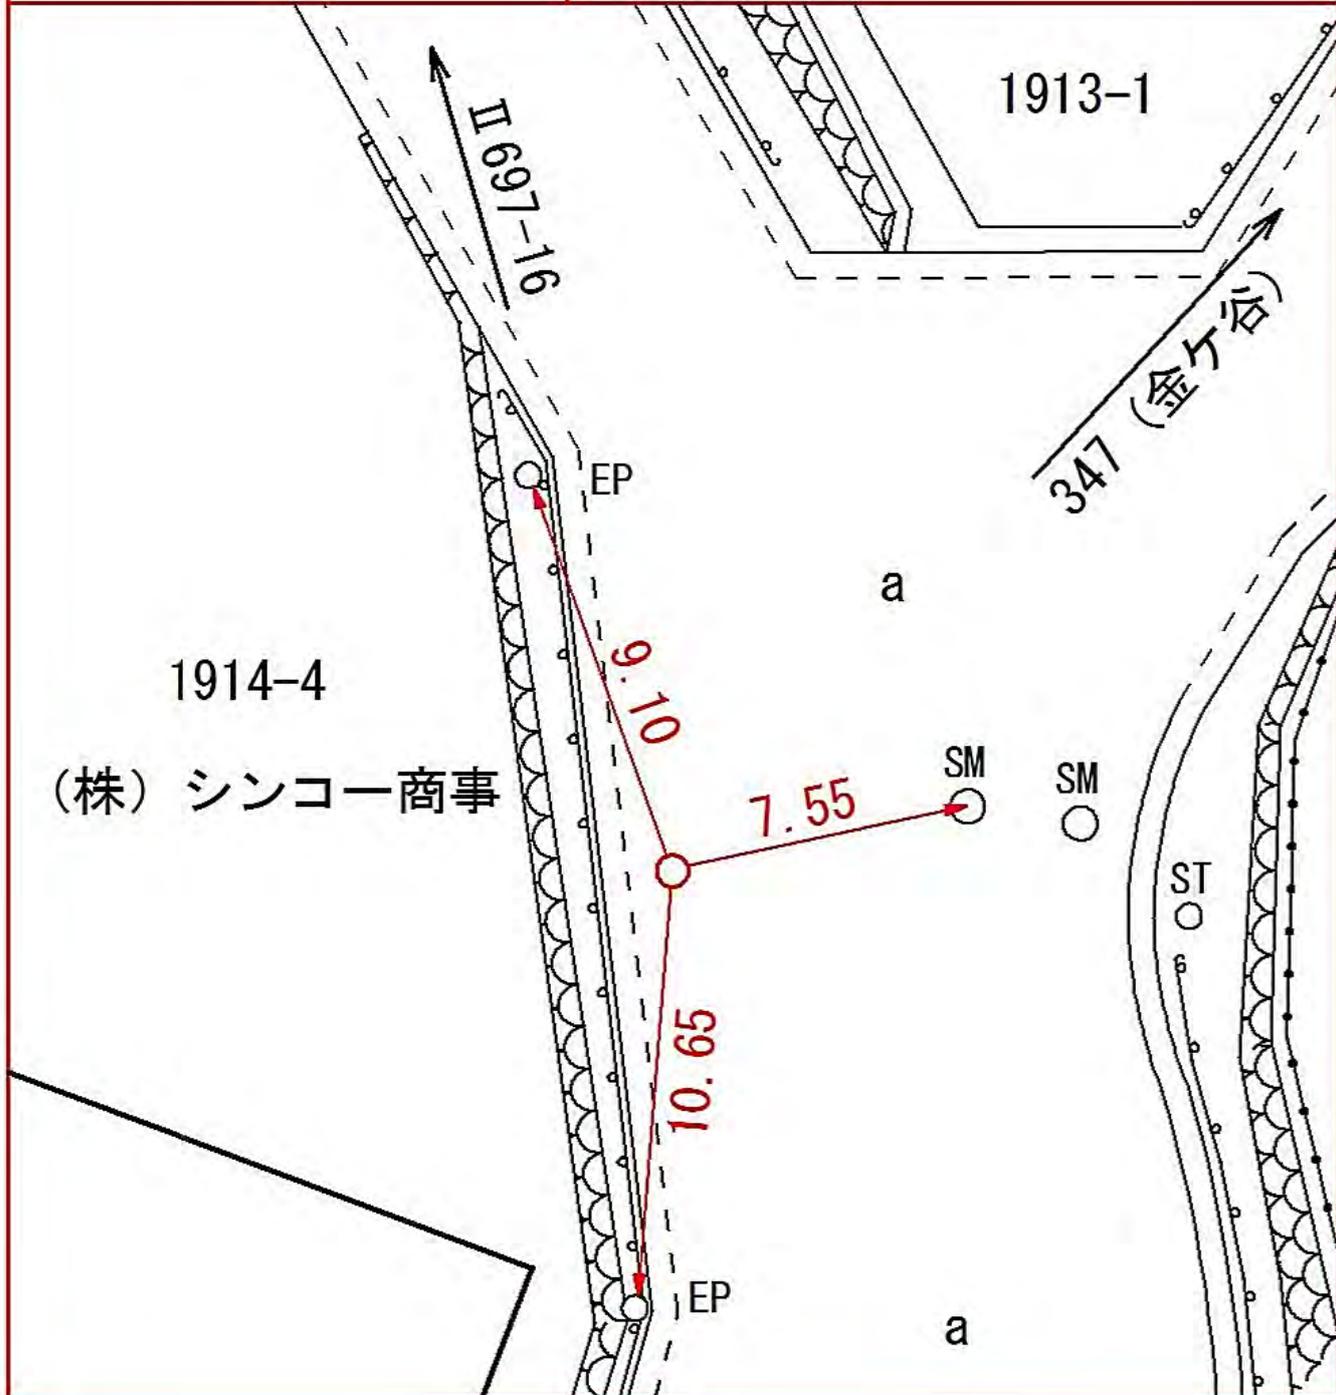


線番号	点番号	標識ノ種類	所在地
-----	-----	-------	-----

II 697	17
--------	----

金属標・鋌・木杭
 キザミ

要 図

旭区矢指町一八三六番五地先

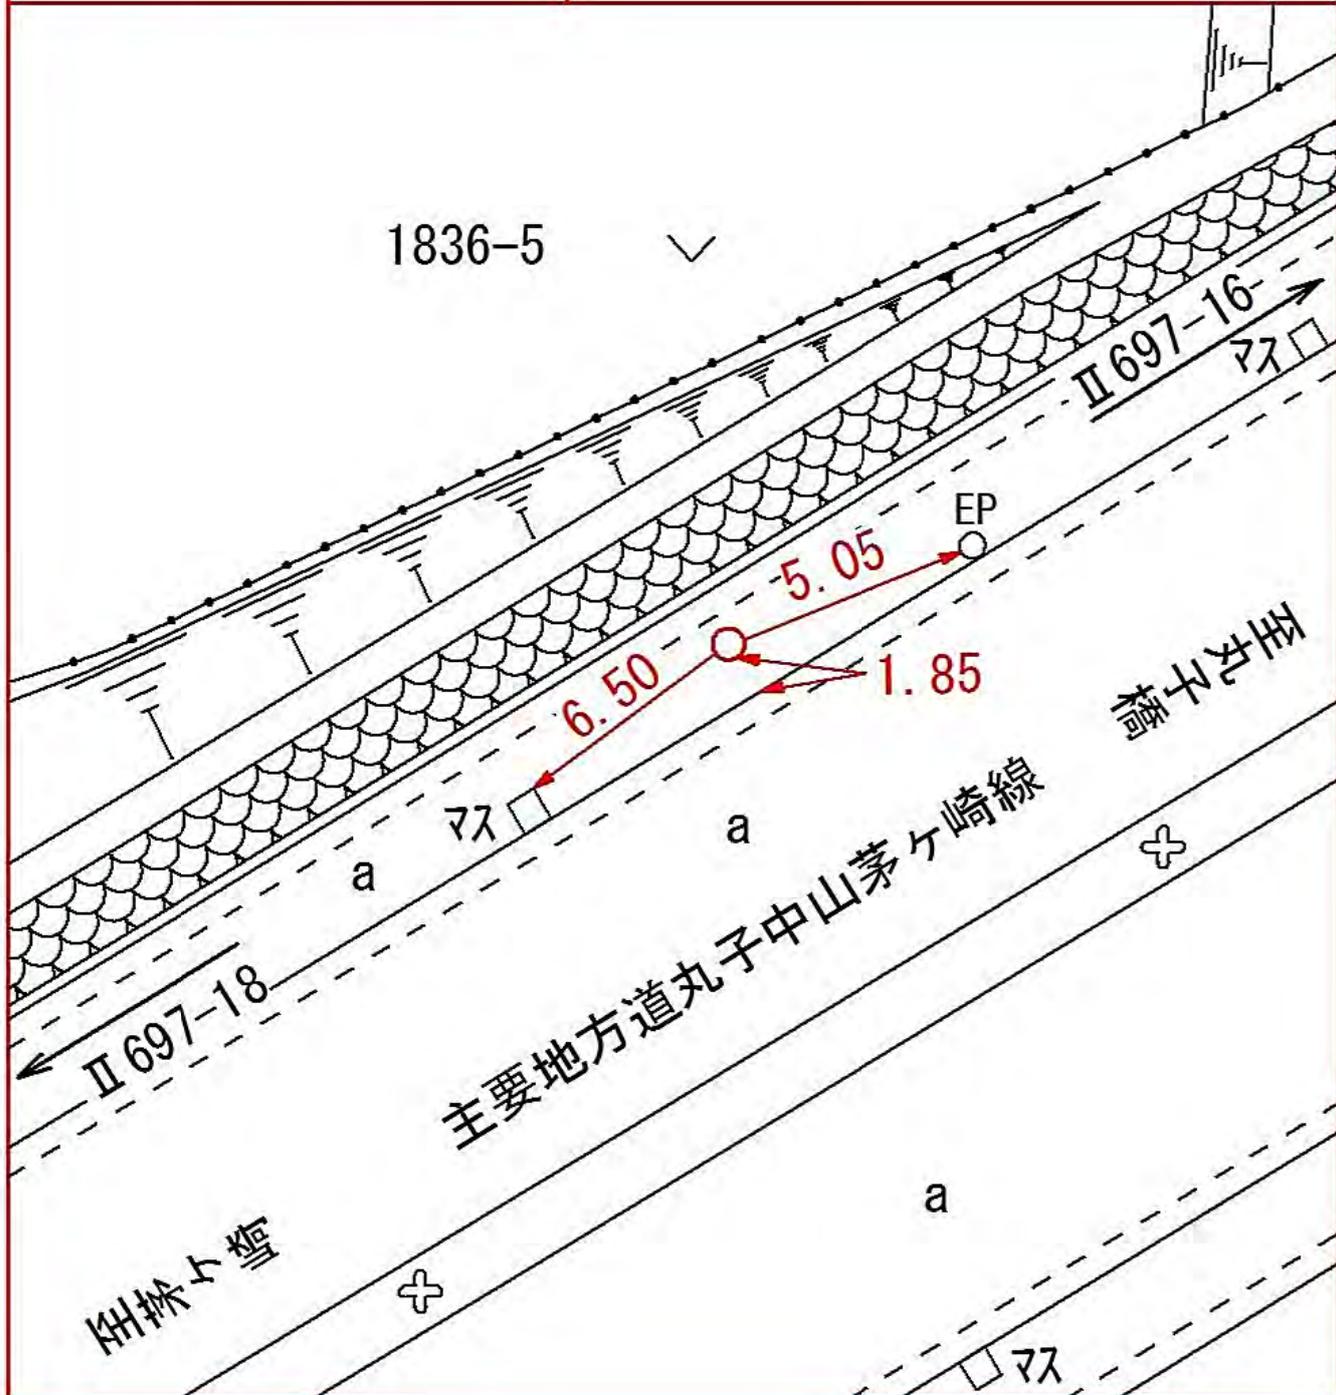


線 番 号	点 番 号	標 識 ノ 種 類	所 在 地
-------------	-------------	-----------	-------

II 697	18
--------	----


金属標・鋌・木杭
キザミ

要 図

旭区矢指町一七九七番二地先

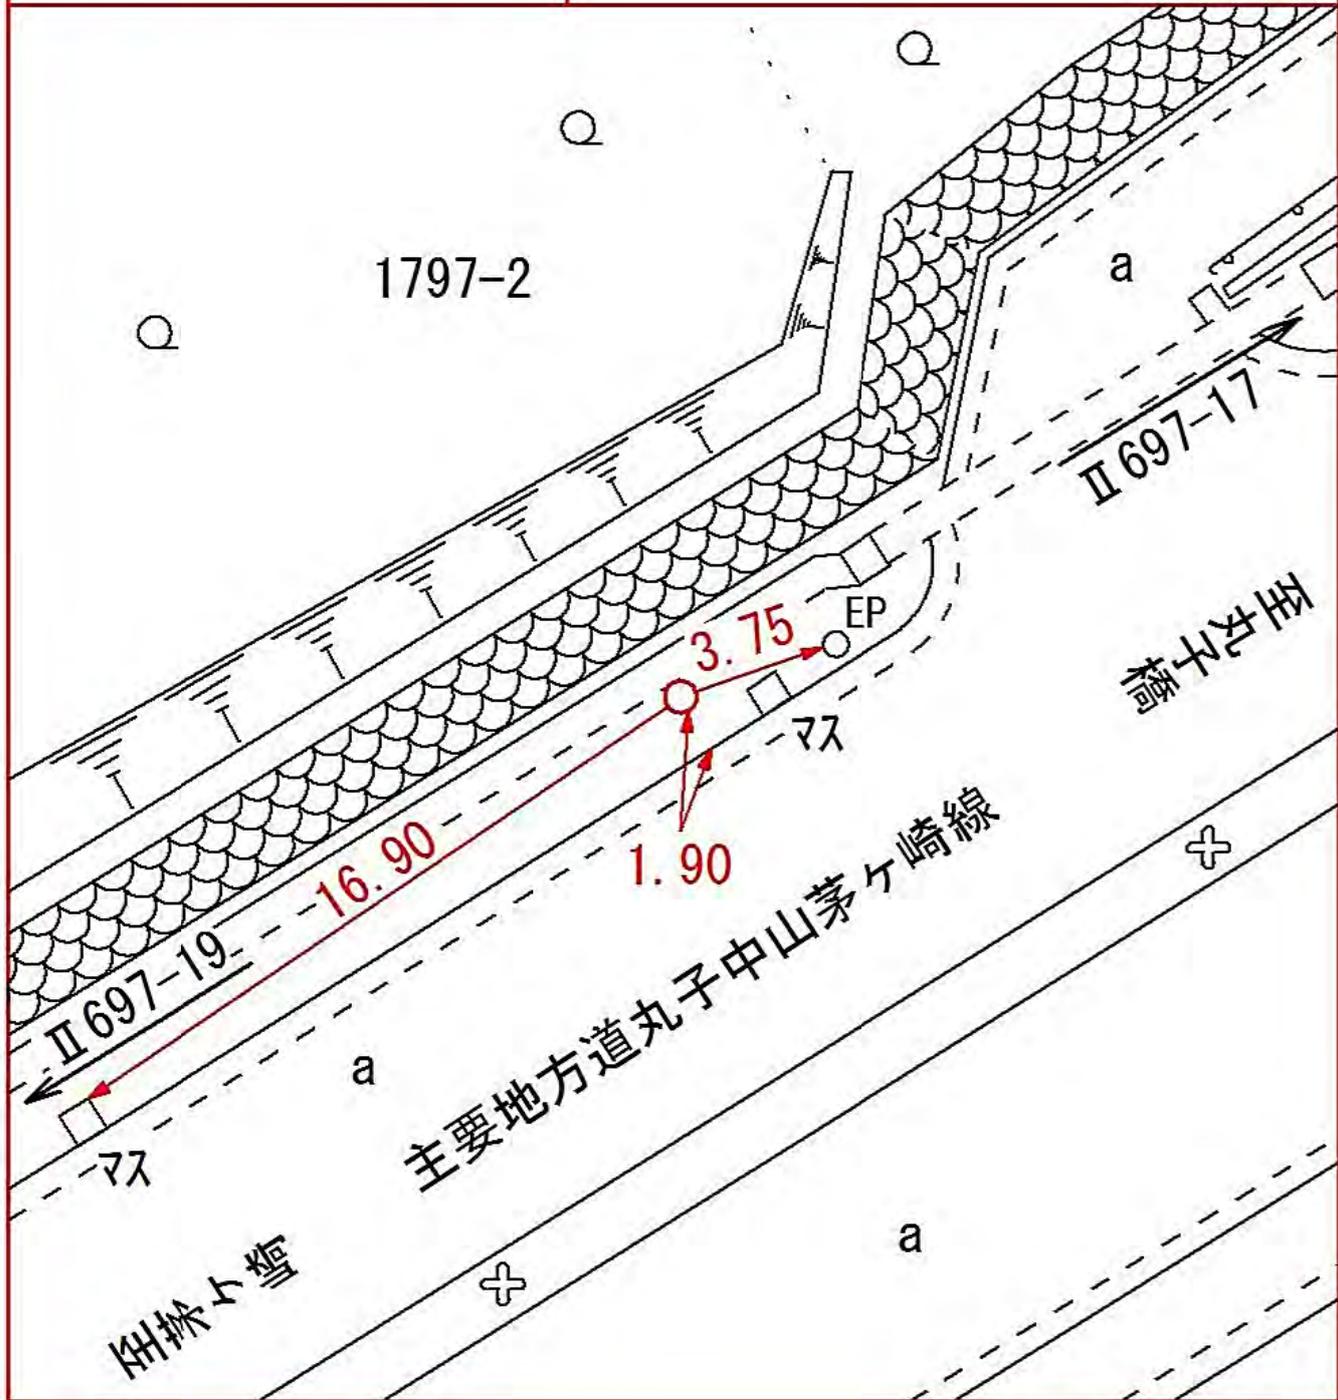

線番号	点番号	標識ノ種類	所在地
II 697	19	<div style="border: 1px solid black; border-radius: 50%; padding: 5px; display: inline-block;">金属標</div> ・鋌・木杭 キザミ	旭区矢指町一二三五番三地先
要 図			

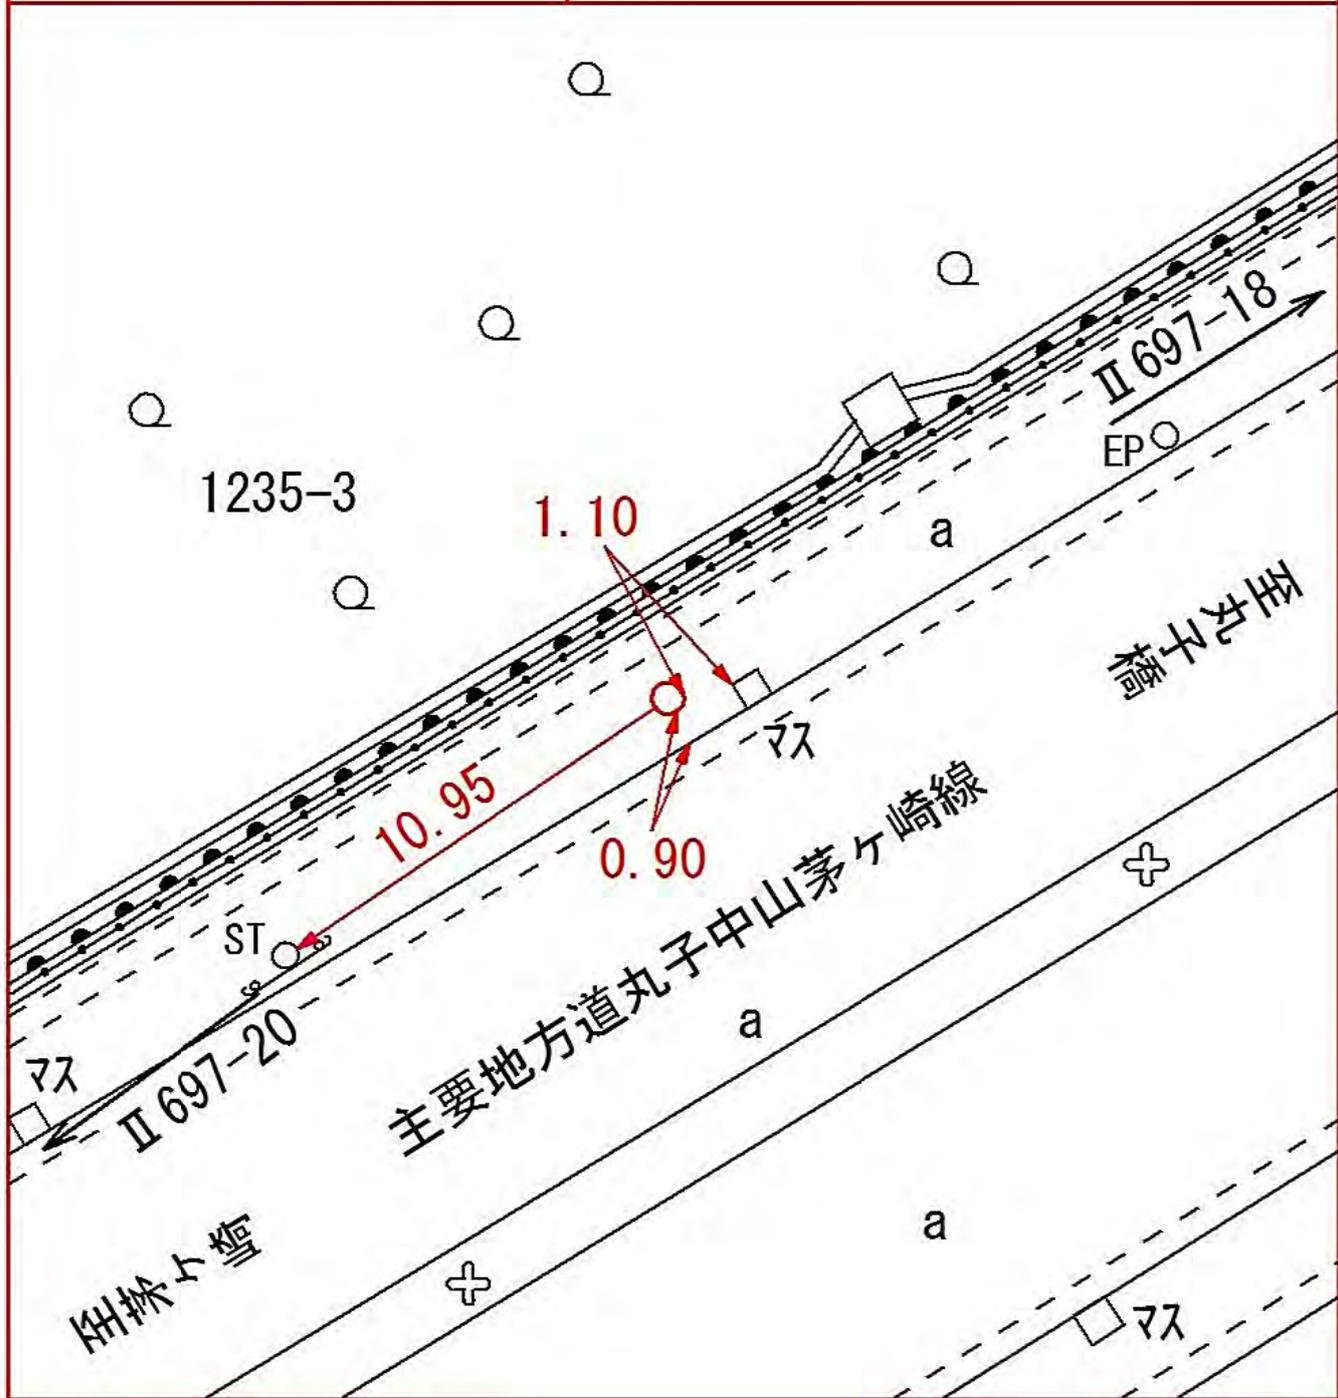


線 番 号	点 番 号	標 識 ノ 種 類	所 在 地
-------------	-------------	-----------	-------

II 697	21
--------	----

金属標 ・ 鋌 ・ 木杭
 キザミ

要 図

旭区矢指町一一九四番一六地先

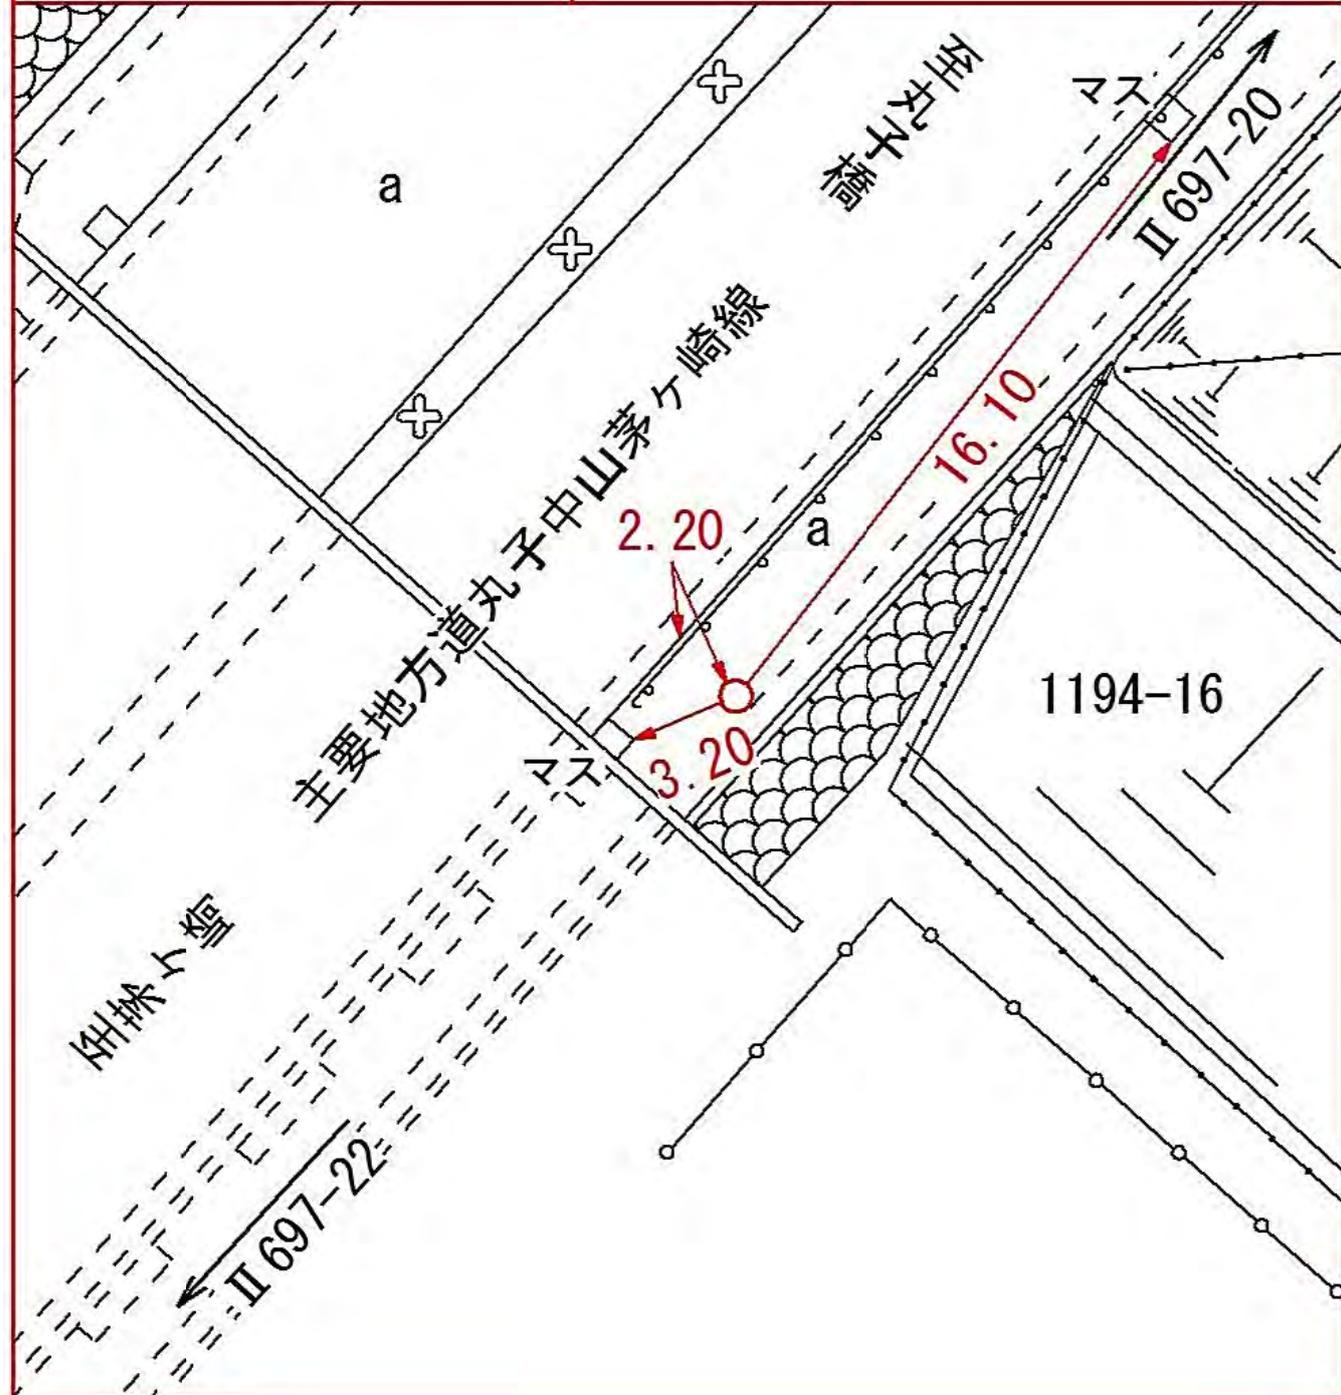

線
番
号

点
番
号

標 識 ノ 種 類

所 在 地

II 697

22

金属標・鋌・木杭

旭区矢指町一一九四番一〇地先

キザミ

要 図




線 番 号	点 番 号	標 識 ノ 種 類	所 在 地
-------------	-------------	-----------	-------

II 697	23	金属標 ・ 鋌 ・ 木杭 キザミ
--------	----	---

要 図

旭区上川井町一五二二番地先

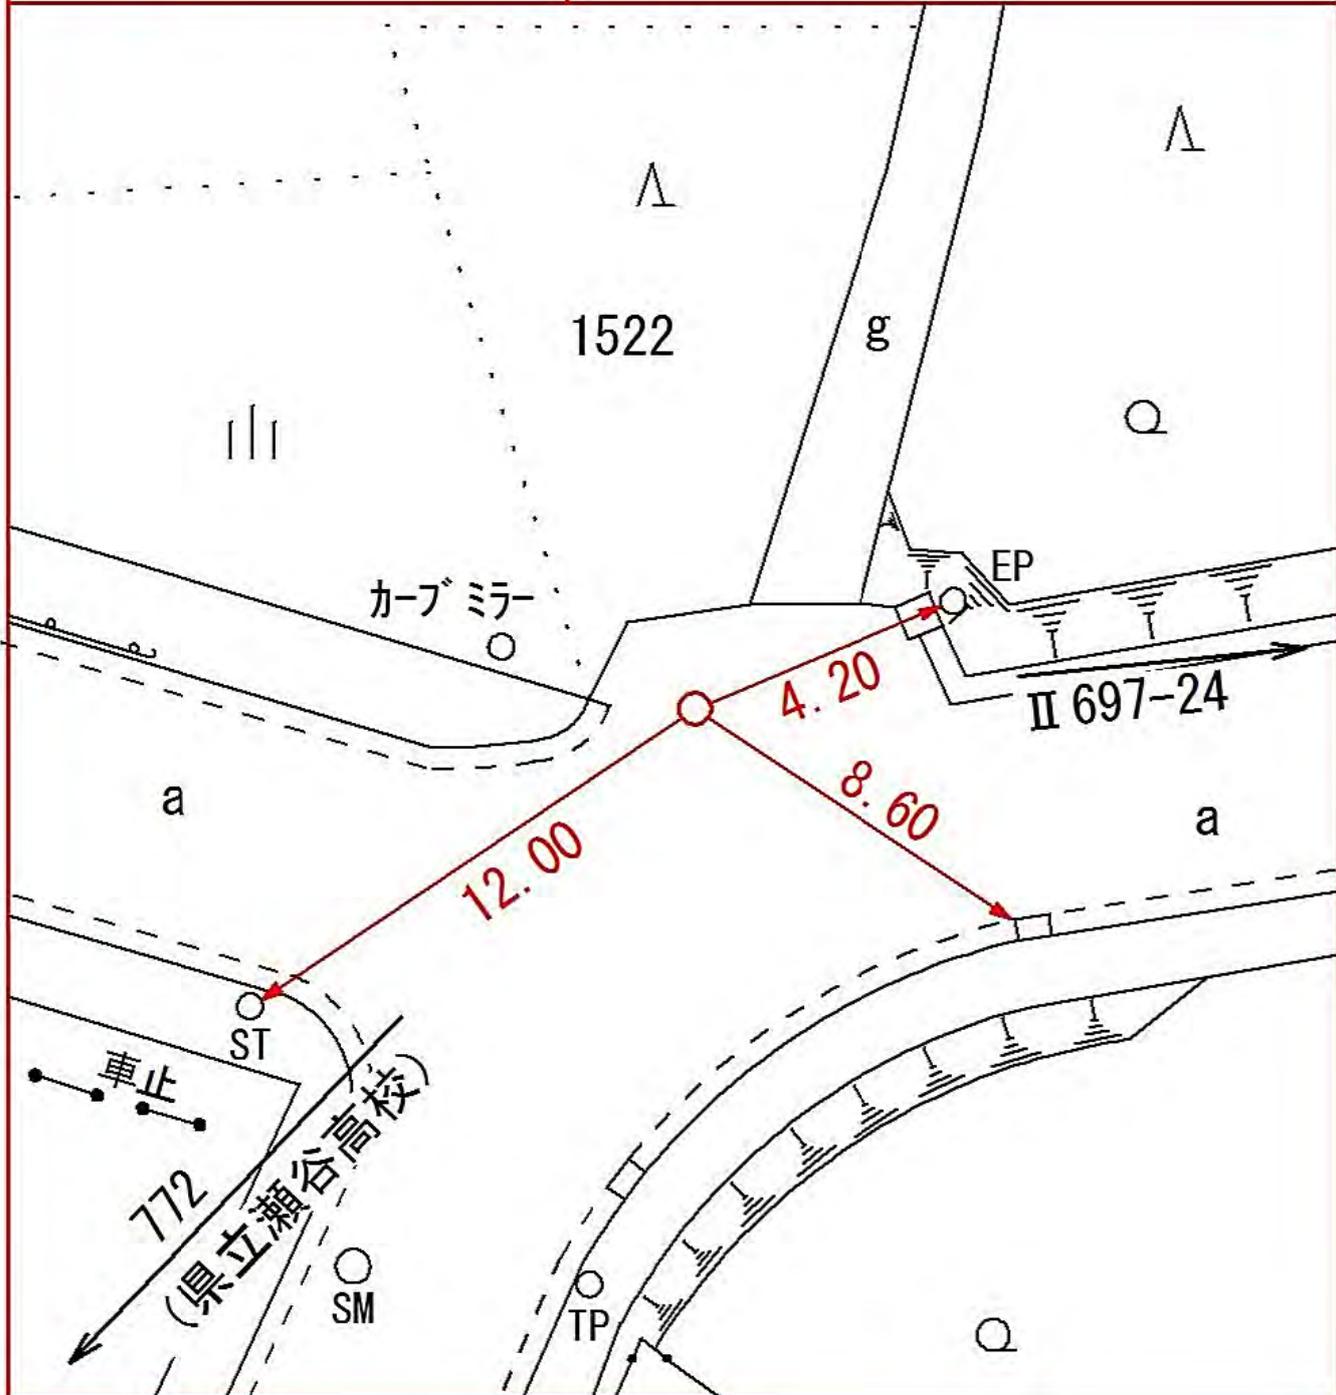

線
番
号

点
番
号

標 識 ノ 種 類

所 在 地

II 697


24

金属標・鋌・木杭

キザミ

要 図

瀬谷区東野台四四番地先

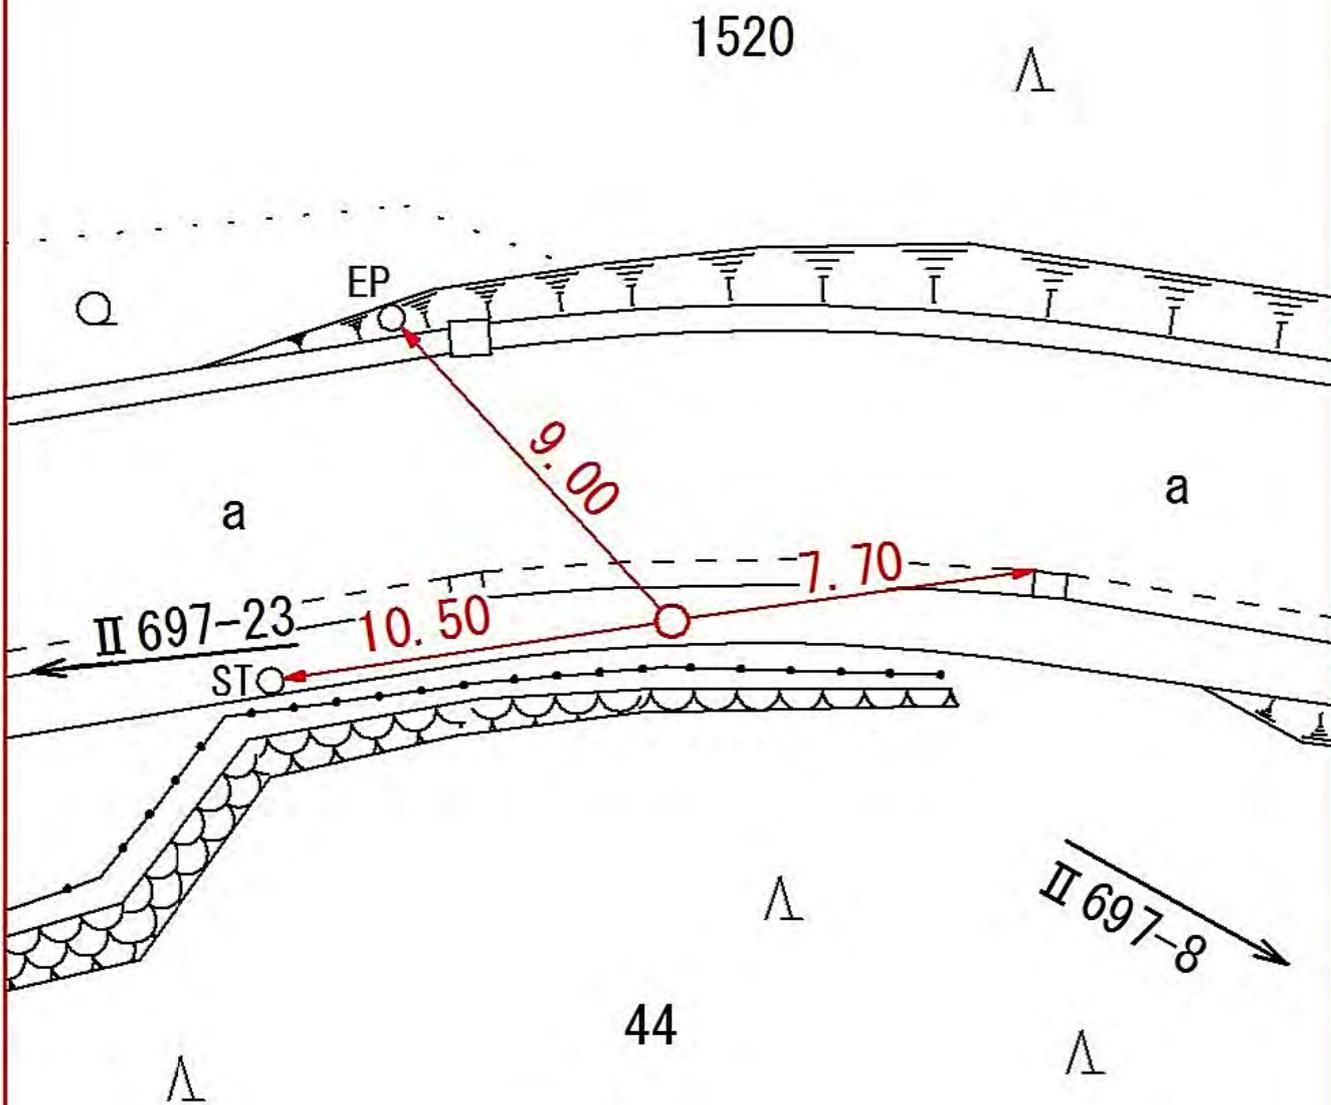


線番号	点番号	標識ノ種類	所在地
-----	-----	-------	-----

II 698	1
--------	---

金属標・鋌・木杭
 キザミ

要 図

緑区鴨居一丁目一〇一番一地先

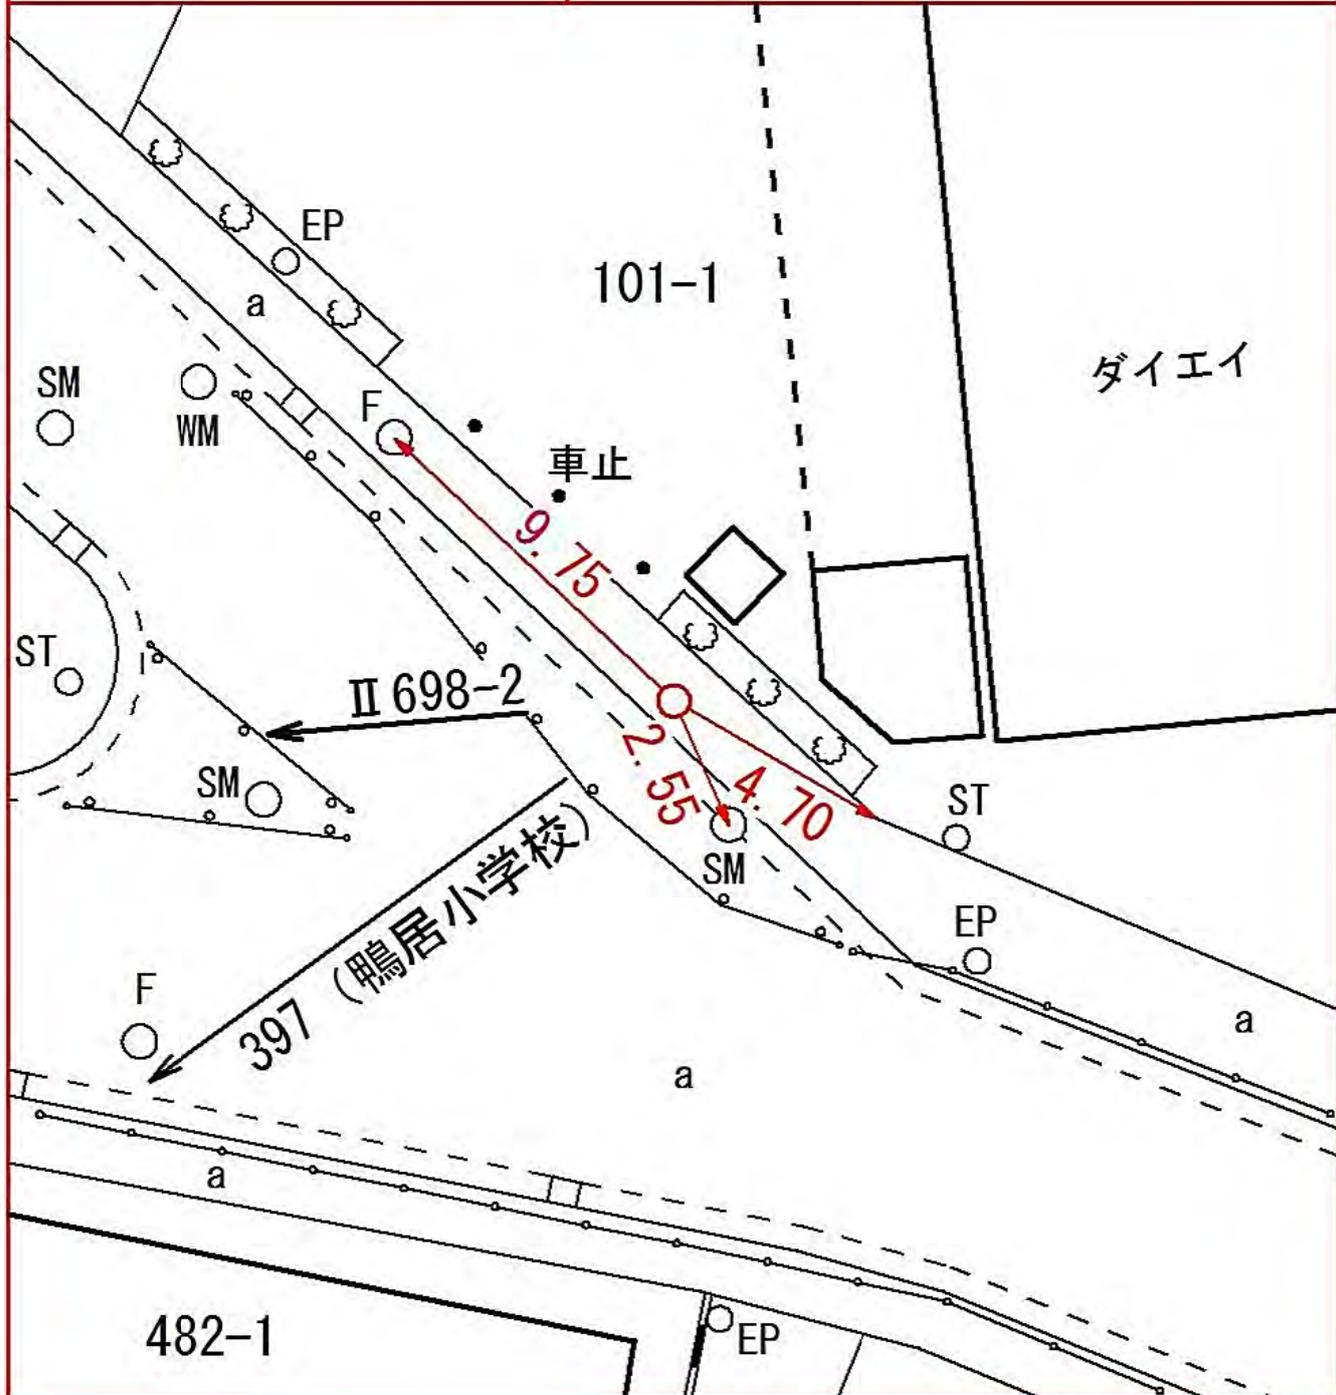

線
番
号

点
番
号

標 識 ノ 種 類

所 在 地

II 698


2

金属標・鋳・木杭

緑区鴨居一丁目八九番二地先

キザミ

要 図

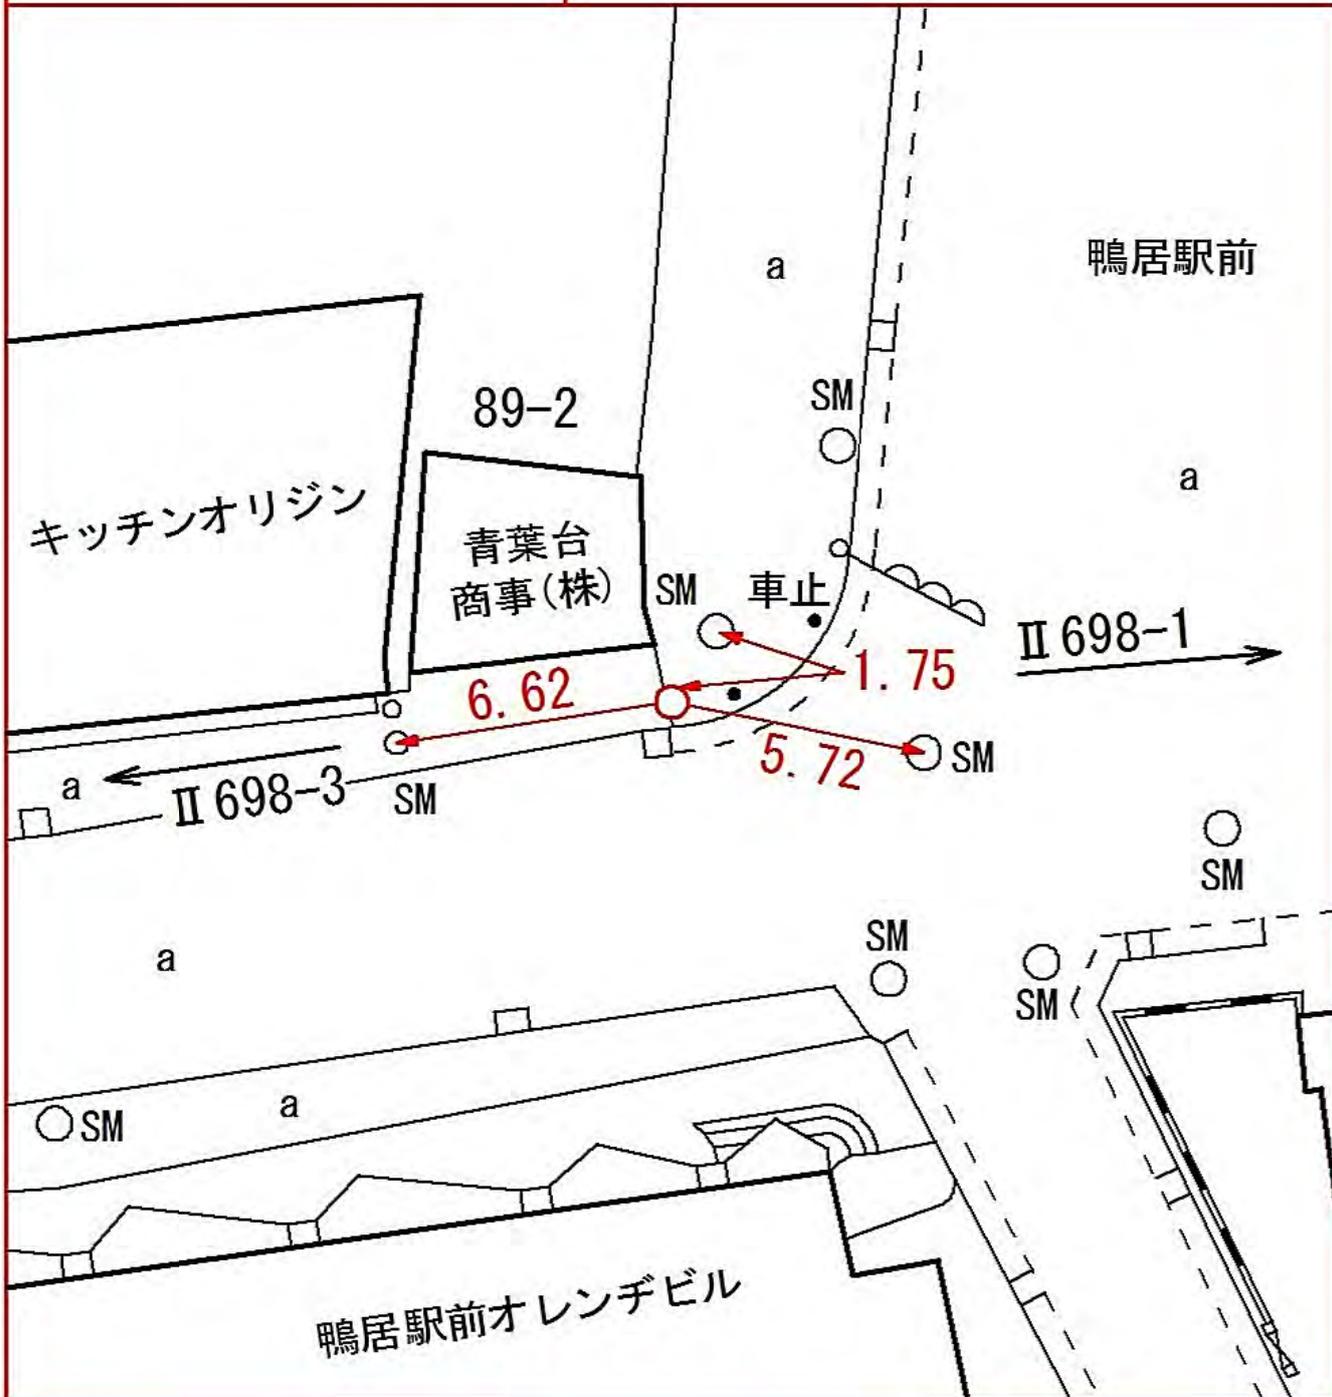


線 番 号	点 番 号	標 識 ノ 種 類	所 在 地
-------------	-------------	-----------	-------

II 698	3	<div style="border: 1px solid black; border-radius: 50%; padding: 5px; display: inline-block;">金属標</div> ・ 鋌 ・ 木杭 キザミ
--------	---	--

要 図	
-----	--

緑区鴨居一丁目一四一〇番一 地先

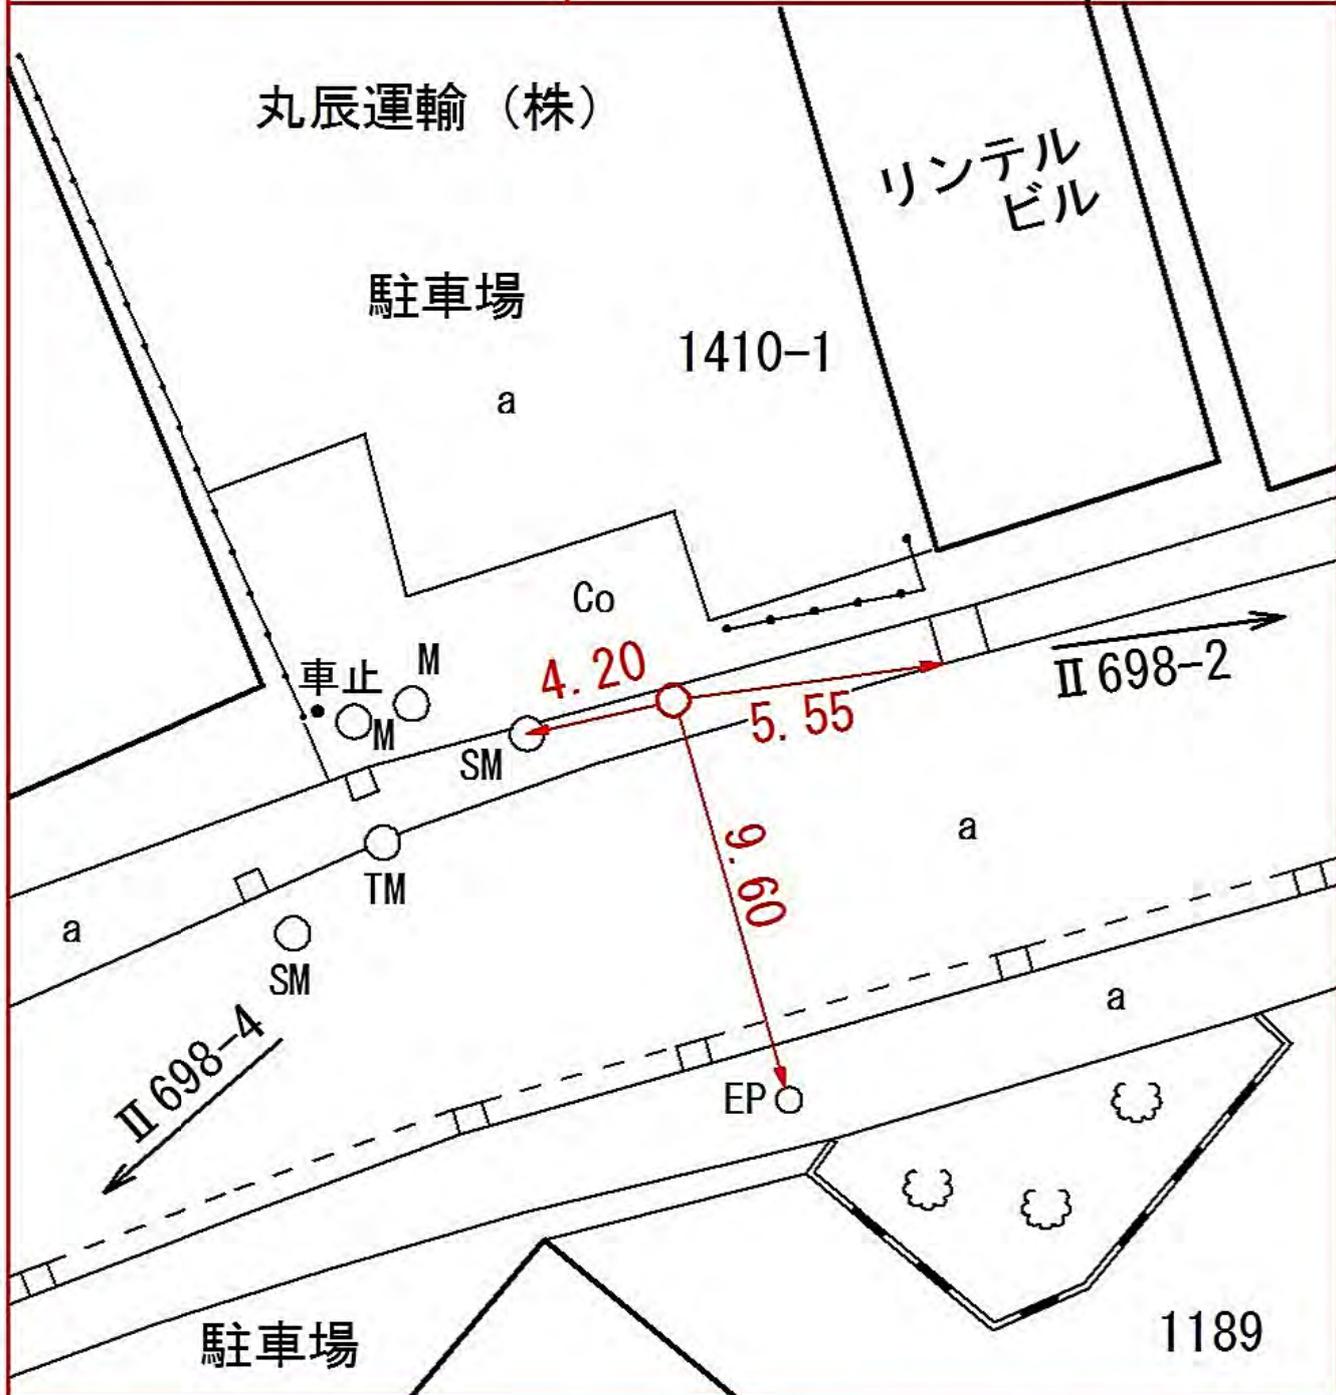


線 番 号	点 番 号	標 識 ノ 種 類	所 在 地
-------------	-------------	-----------	-------

II 698	4	<div style="border: 1px solid black; border-radius: 50%; padding: 5px; display: inline-block;">金属標</div> ・ 鋌 ・ 木杭 キザミ
--------	---	--

要 図	
-----	--

緑区鴨居五丁目一五一五番一地先

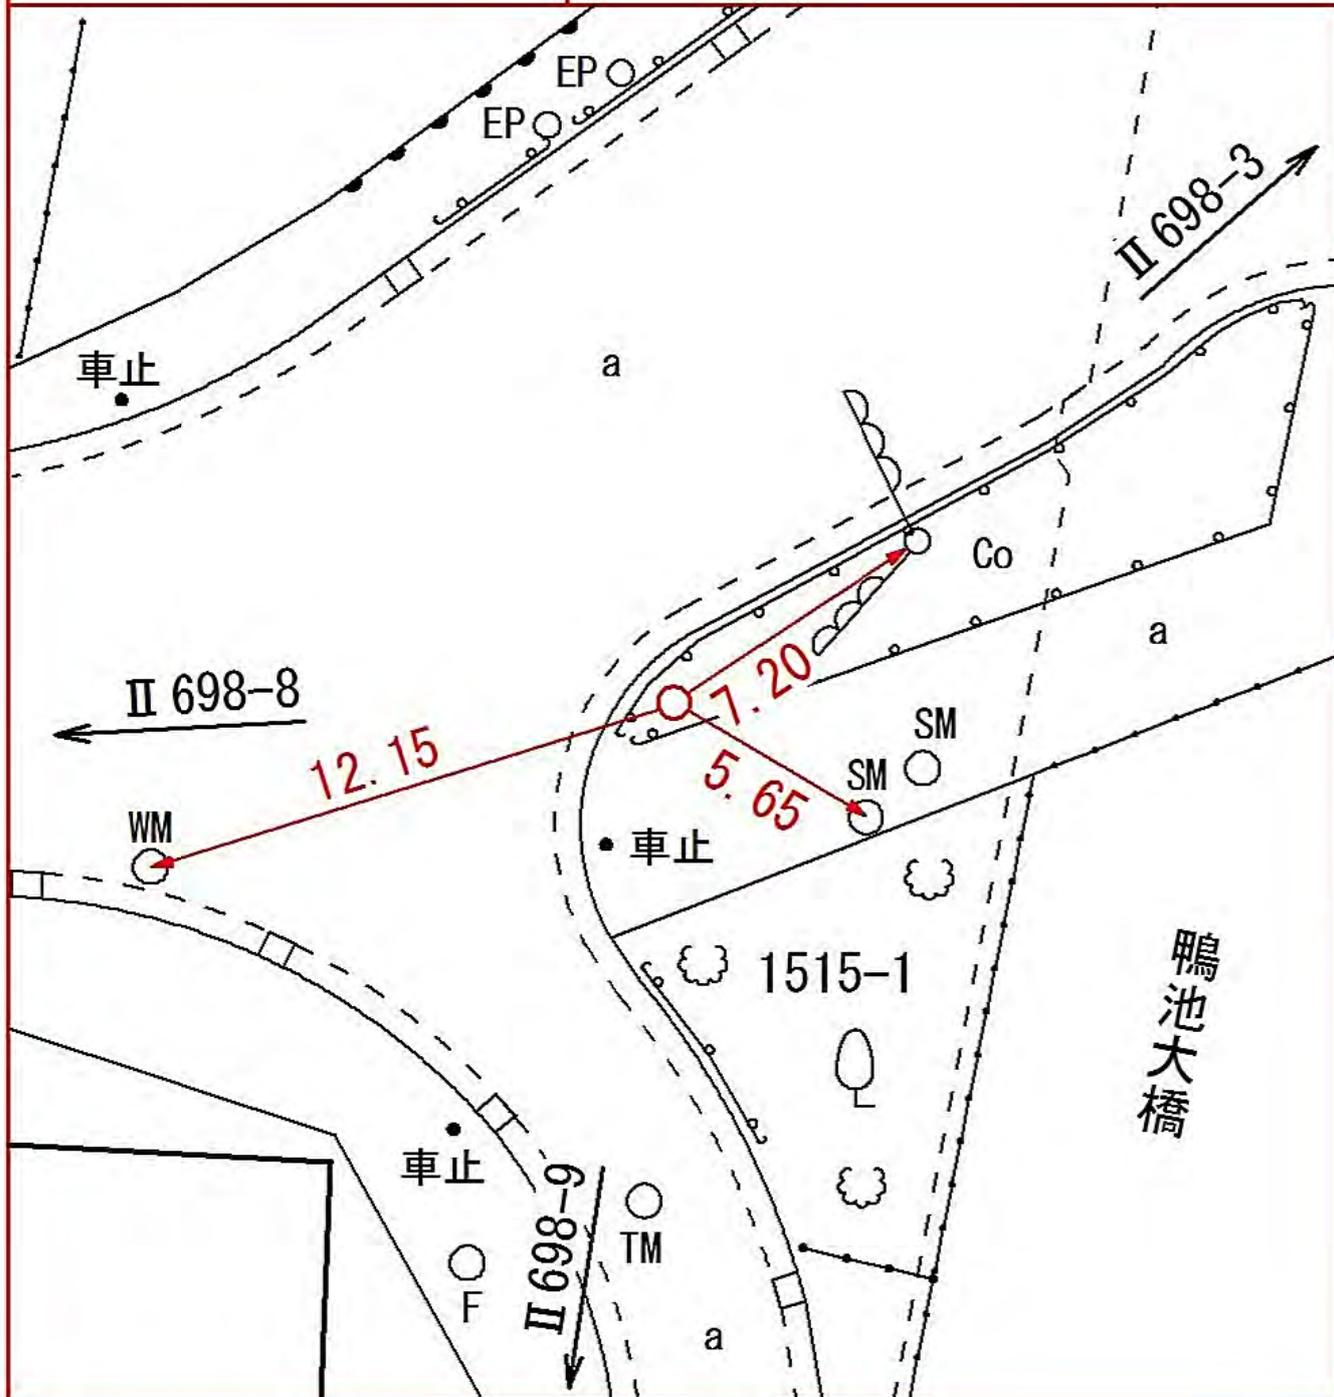

線
番
号

点
番
号

標 識 ノ 種 類

所 在 地

II 698


5

金属標・鋌・木杭

緑区白山二丁目三三五番二地先

キザミ

要 図

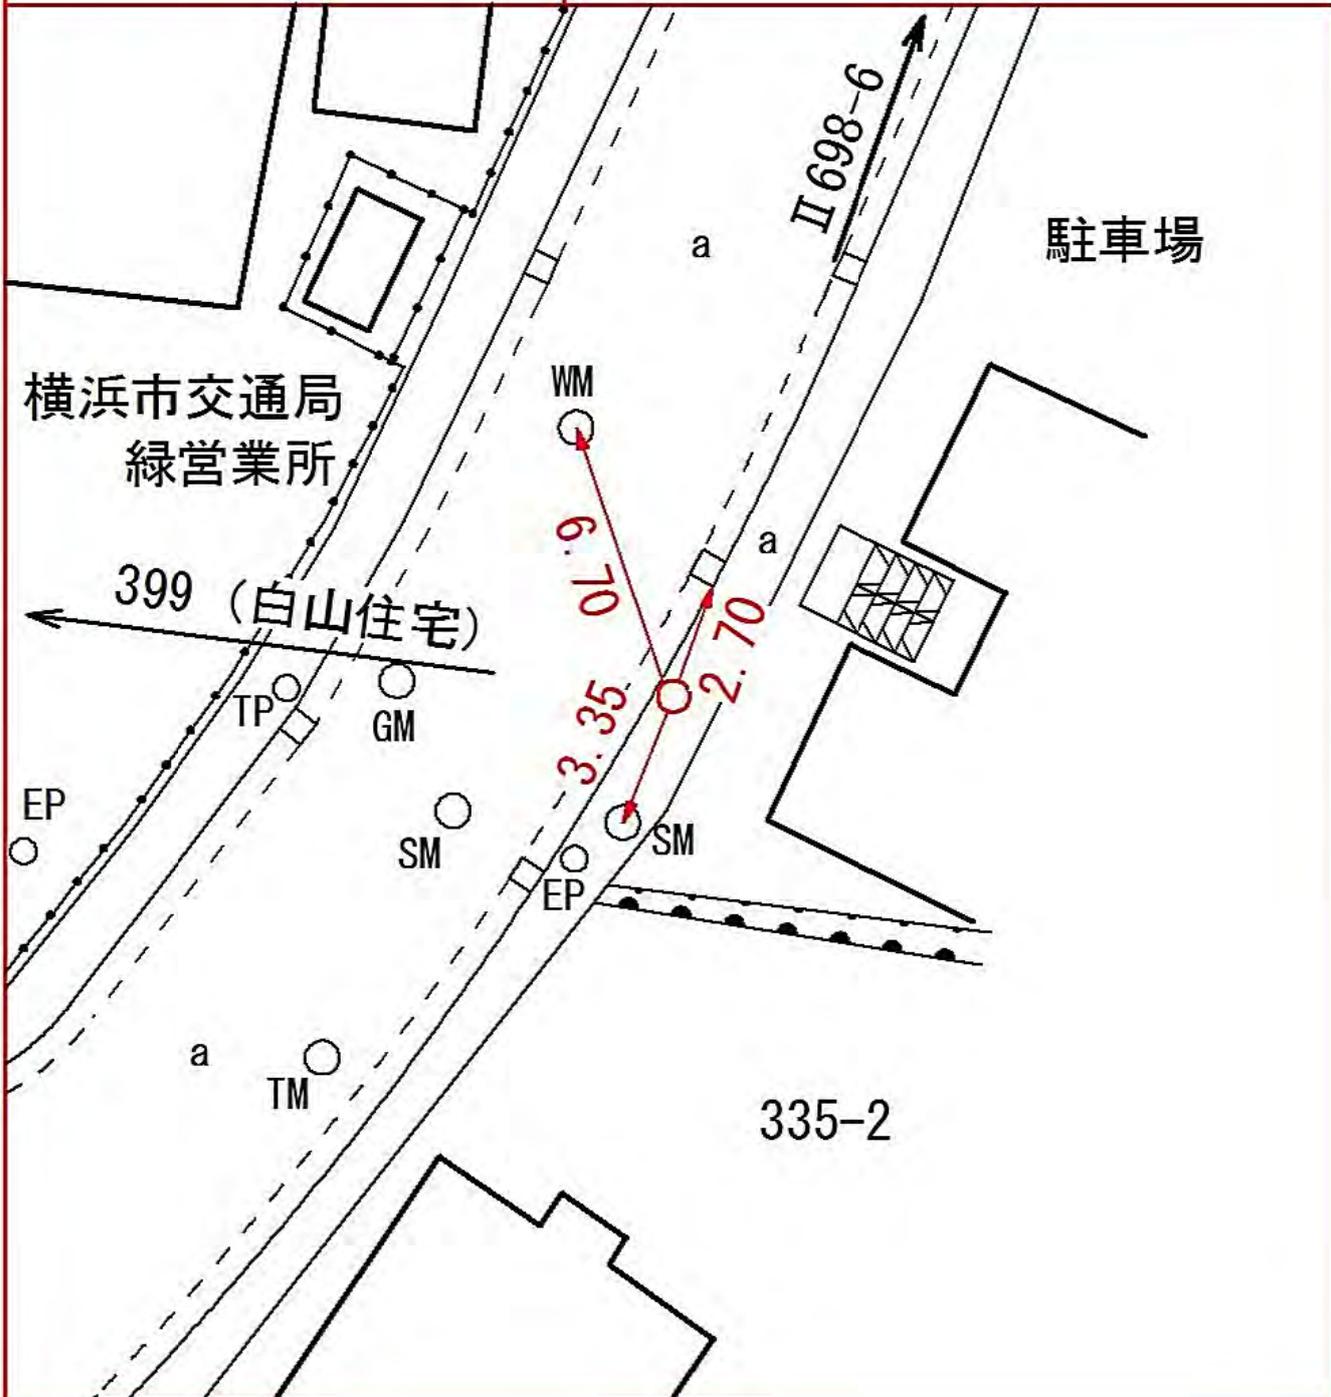


線 番 号	点 番 号	標 識 ノ 種 類	所 在 地
-------------	-------------	-----------	-------

II 698	6
--------	---

金属標・鋌・木杭
キザミ

緑区白山一丁目一八〇番一地先

要 図

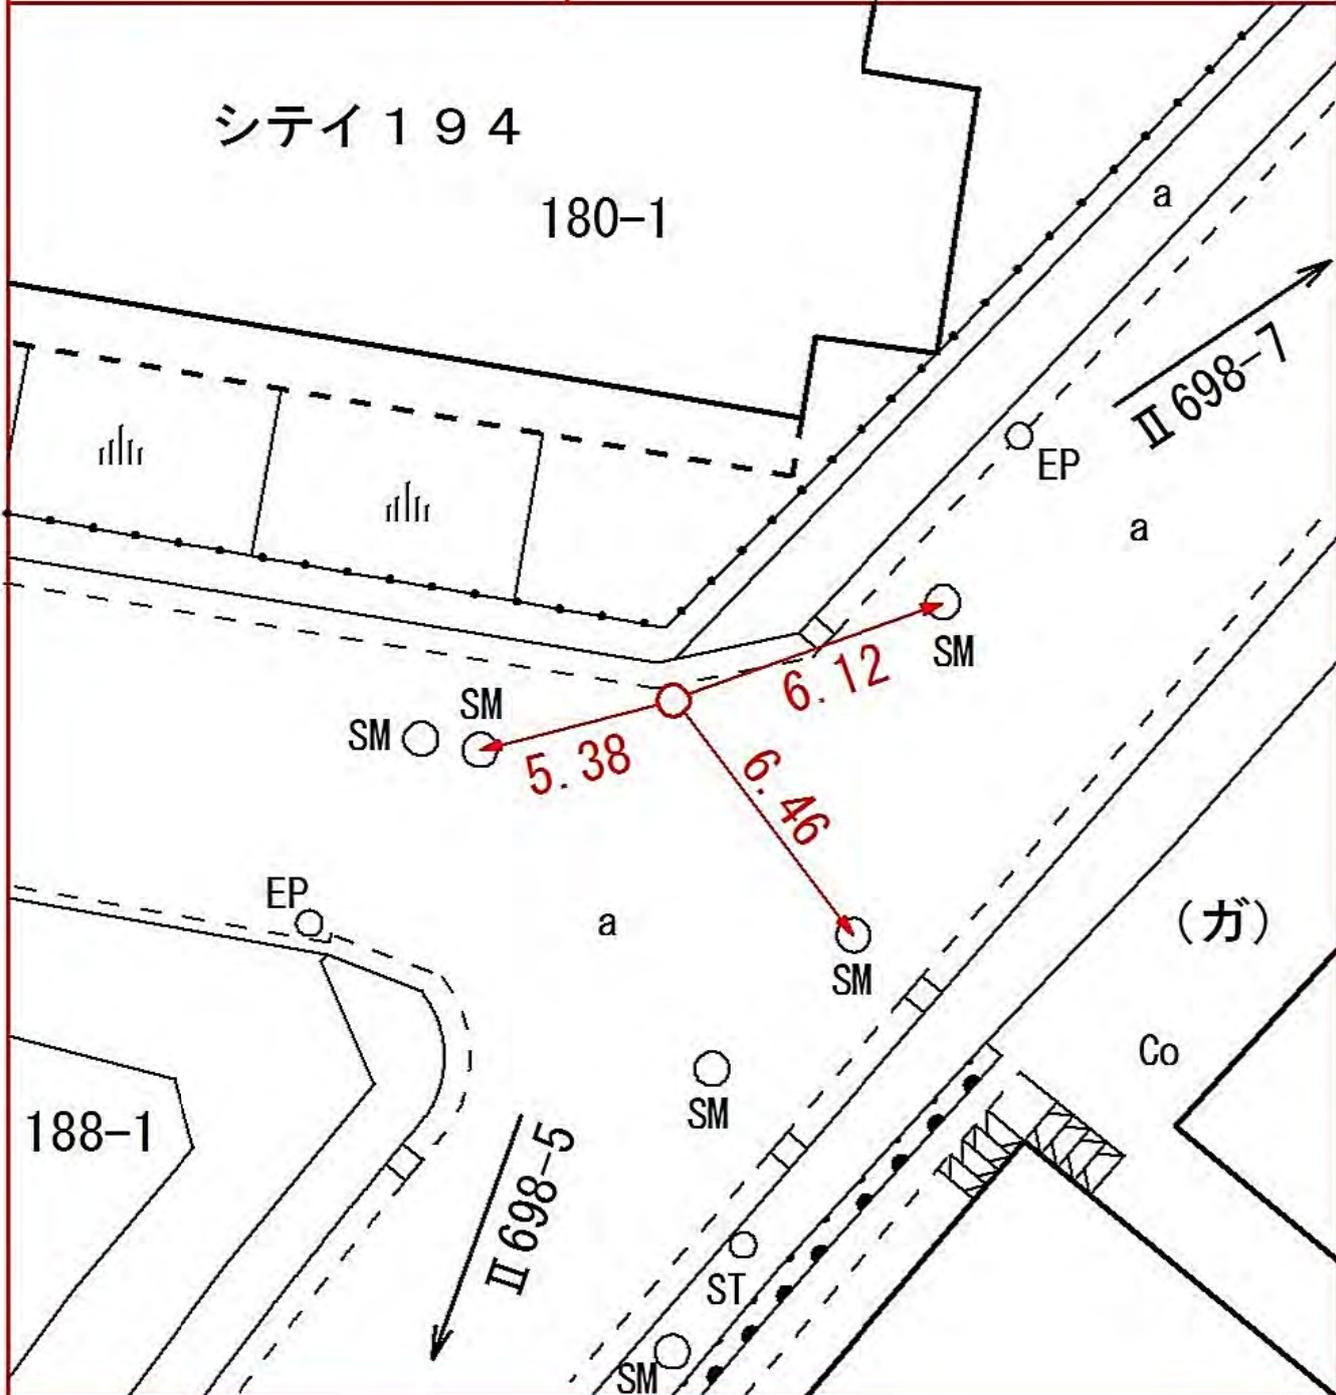


線番号	点番号	標識ノ種類	所在地
-----	-----	-------	-----

II 698	7
--------	---

金属標・鋌・木杭
 キザミ

要 図

緑区白山一丁目一〇三番一〇地先

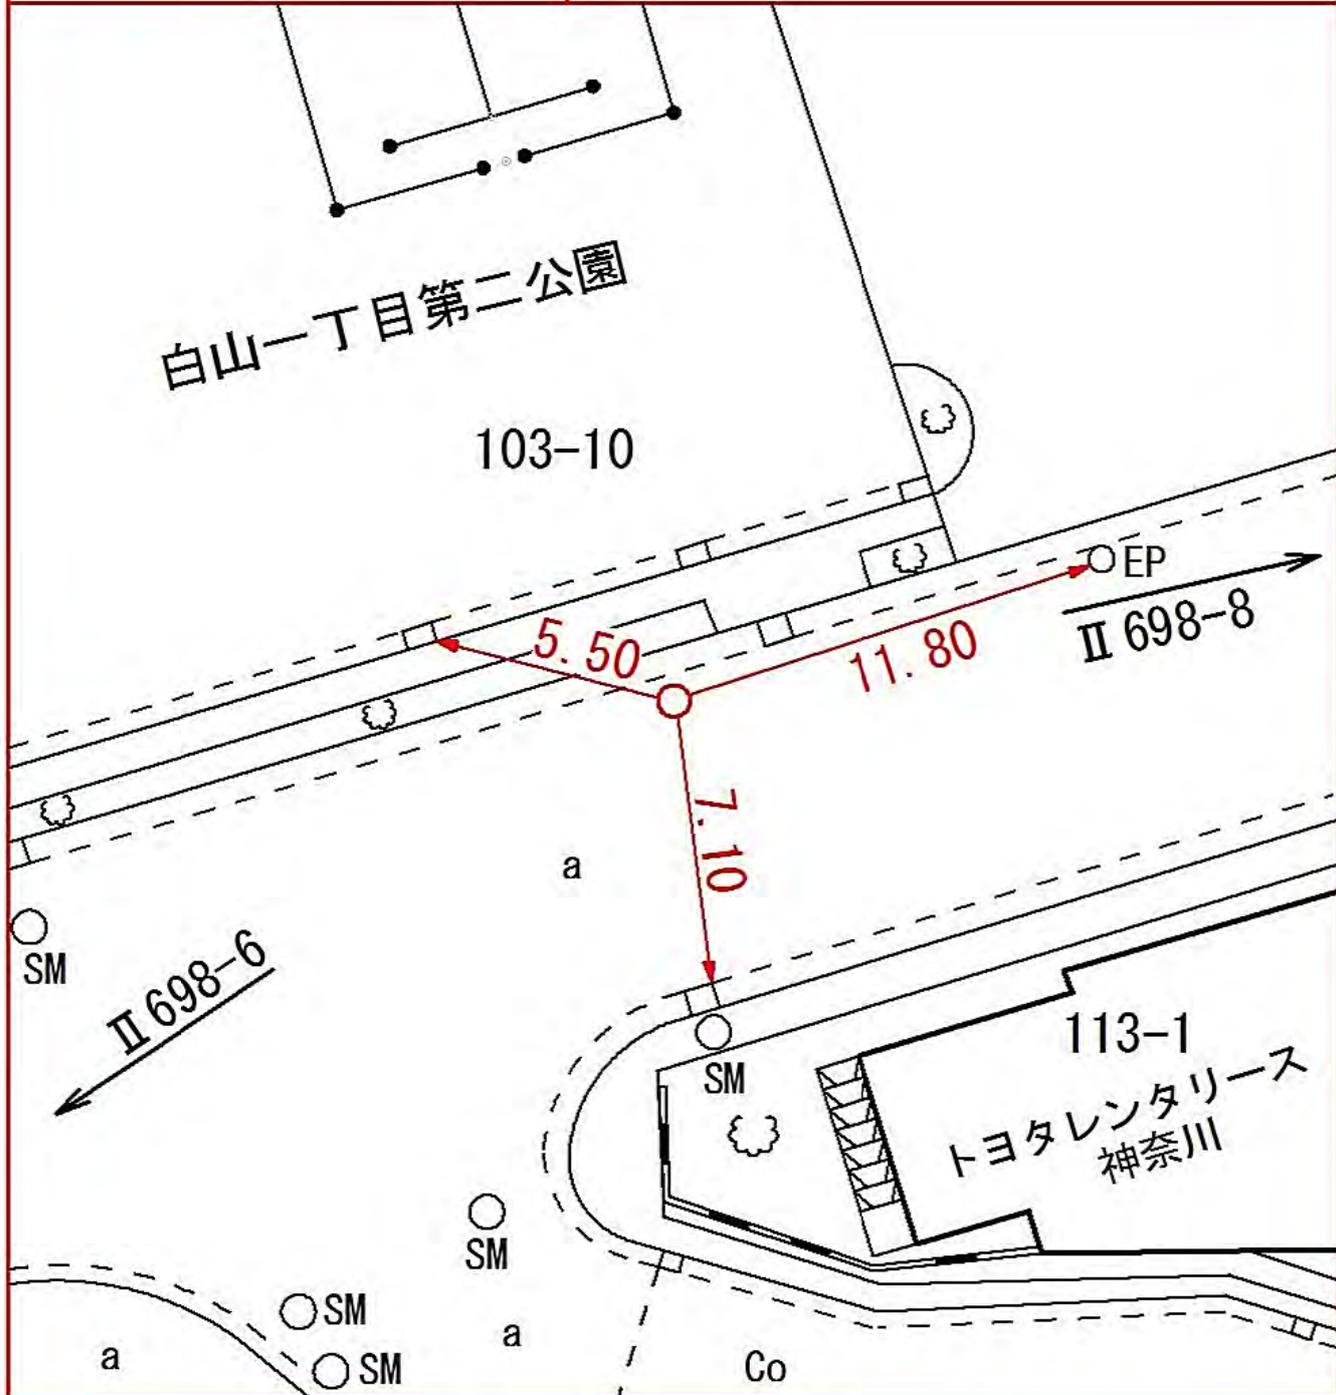

線
番
号

点
番
号

標 識 ノ 種 類

所 在 地

II 698


8

金属標・鋸・木杭


キザミ

要 図

緑区白山二丁目二番一地先

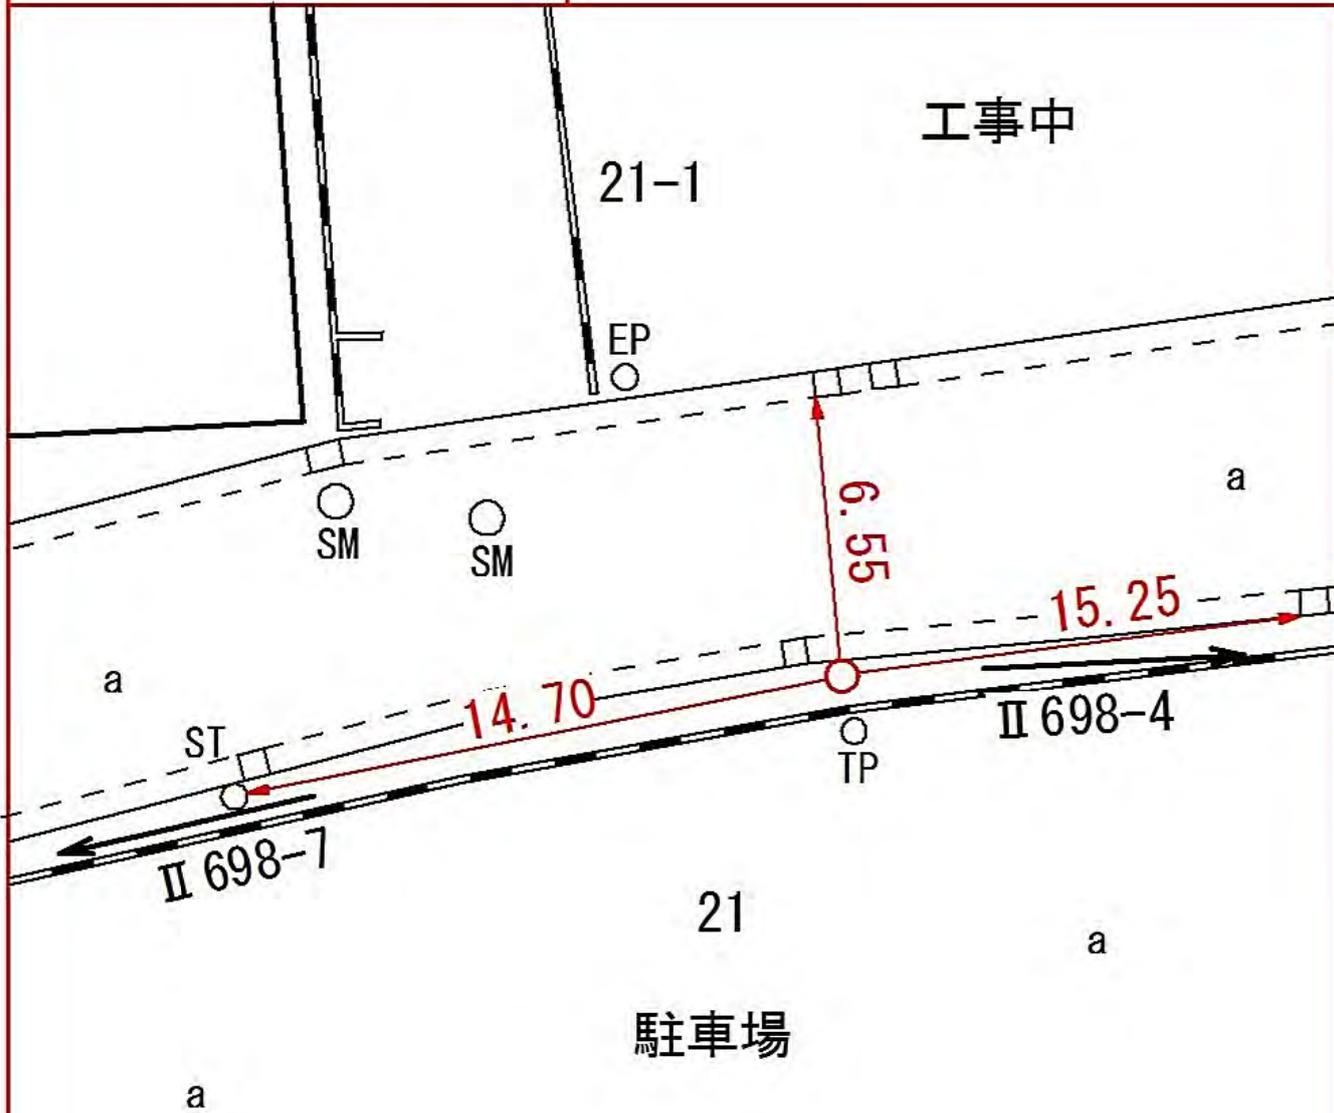

線 番 号	点 番 号	標 識 ノ 種 類	所 在 地
II 698	10	<div style="border: 1px solid black; border-radius: 50%; padding: 5px; display: inline-block;">金属標</div> ・ 鋌 ・ 木杭 キザミ	緑区鴨居四丁目二〇五番一地先
要 図			

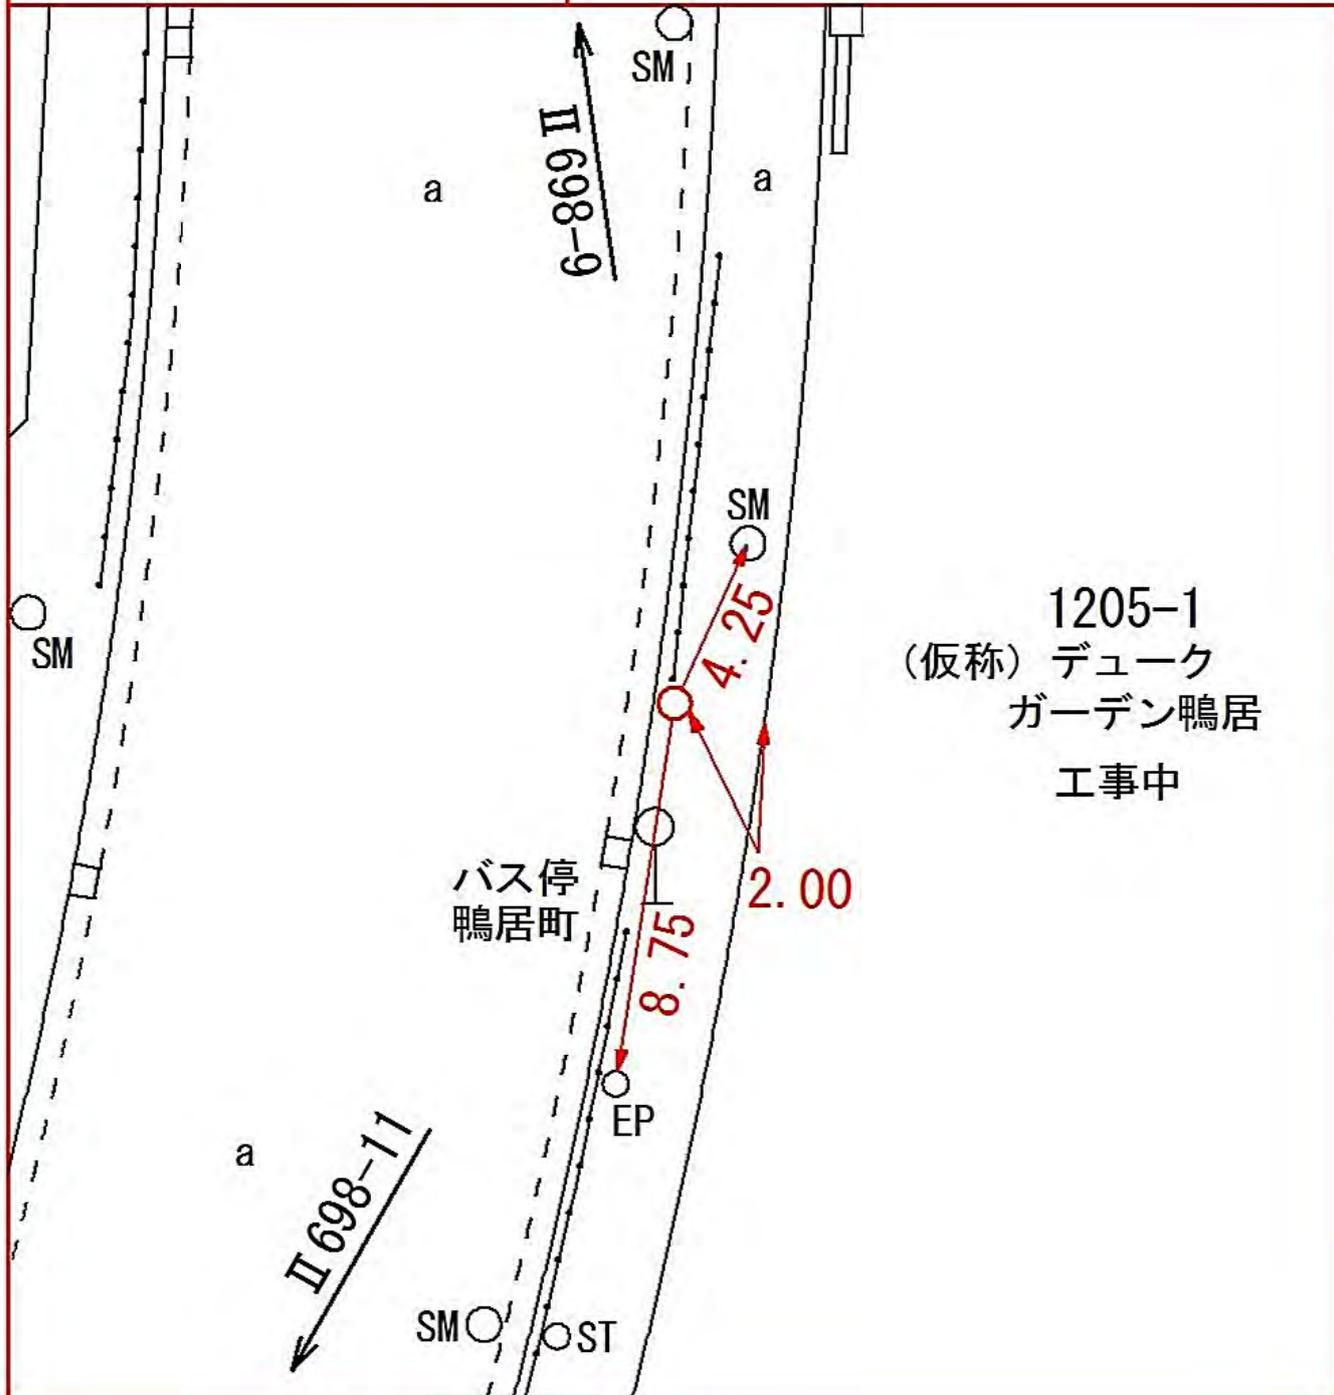

1205-1
 (仮称) デューク
 ガーデン鴨居
 工事中

緑区鴨居四丁目二〇五番一地先


線 番 号	点 番 号	標 識 ノ 種 類	所 在 地
-------------	-------------	-----------	-------

II 698	11
--------	----

金属標 ・ 鋌 ・ 木杭
 キザミ

要 図

緑区鴨居五丁目一〇七七番一四地先

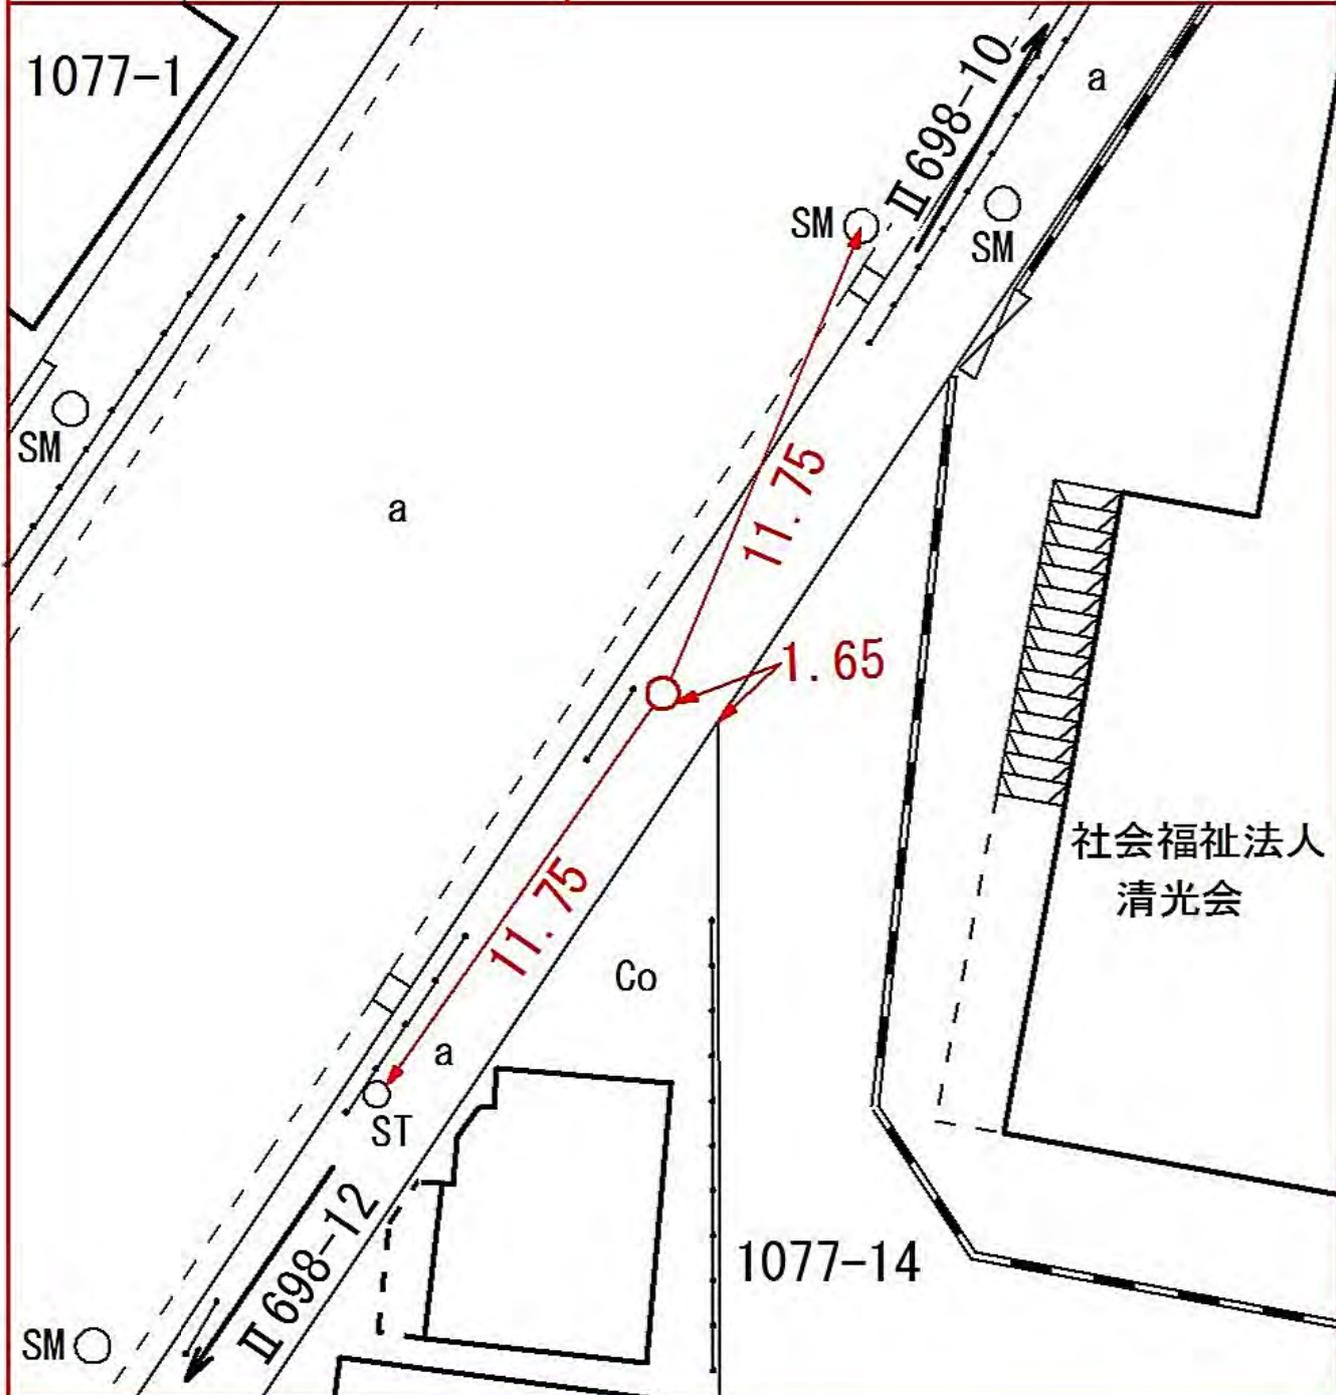

線
番
号

点
番
号

標 識 ノ 種 類

所 在 地

II 698


13

金属標・鋌・木杭

緑区竹山一丁目一九番二地先

要 図

キザミ

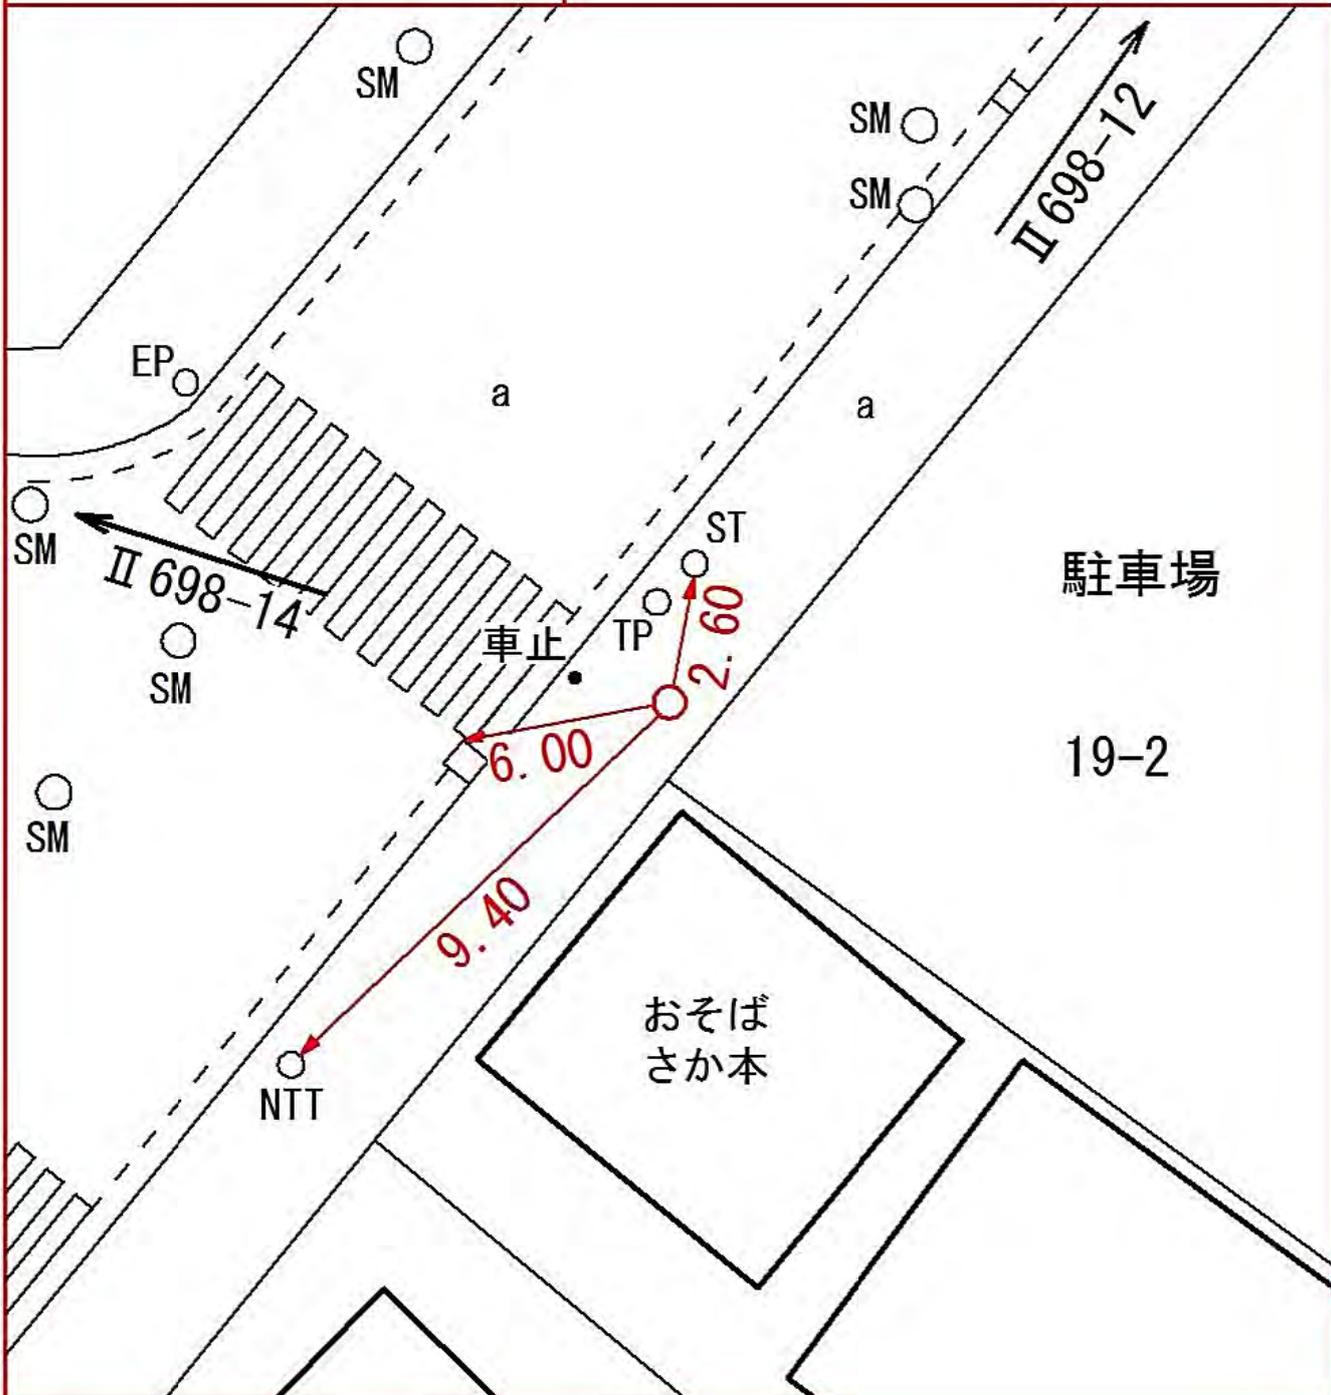

所在地

緑区鴨居六丁目二二二五番一地先

標識ノ種類

金属標・鋌・木杭

キザミ

点番号

14

線番号

II 698


要 図



線番号	点番号	標識ノ種類	所在地
-----	-----	-------	-----

II 698	15	<div style="border: 1px solid black; border-radius: 50%; padding: 5px; display: inline-block;">金属標</div> ・ 鋌 ・ 木杭 キザミ	緑区鴨居七丁目二二七番一 地先
--------	----	--	-----------------


要 図		
-----	--	--

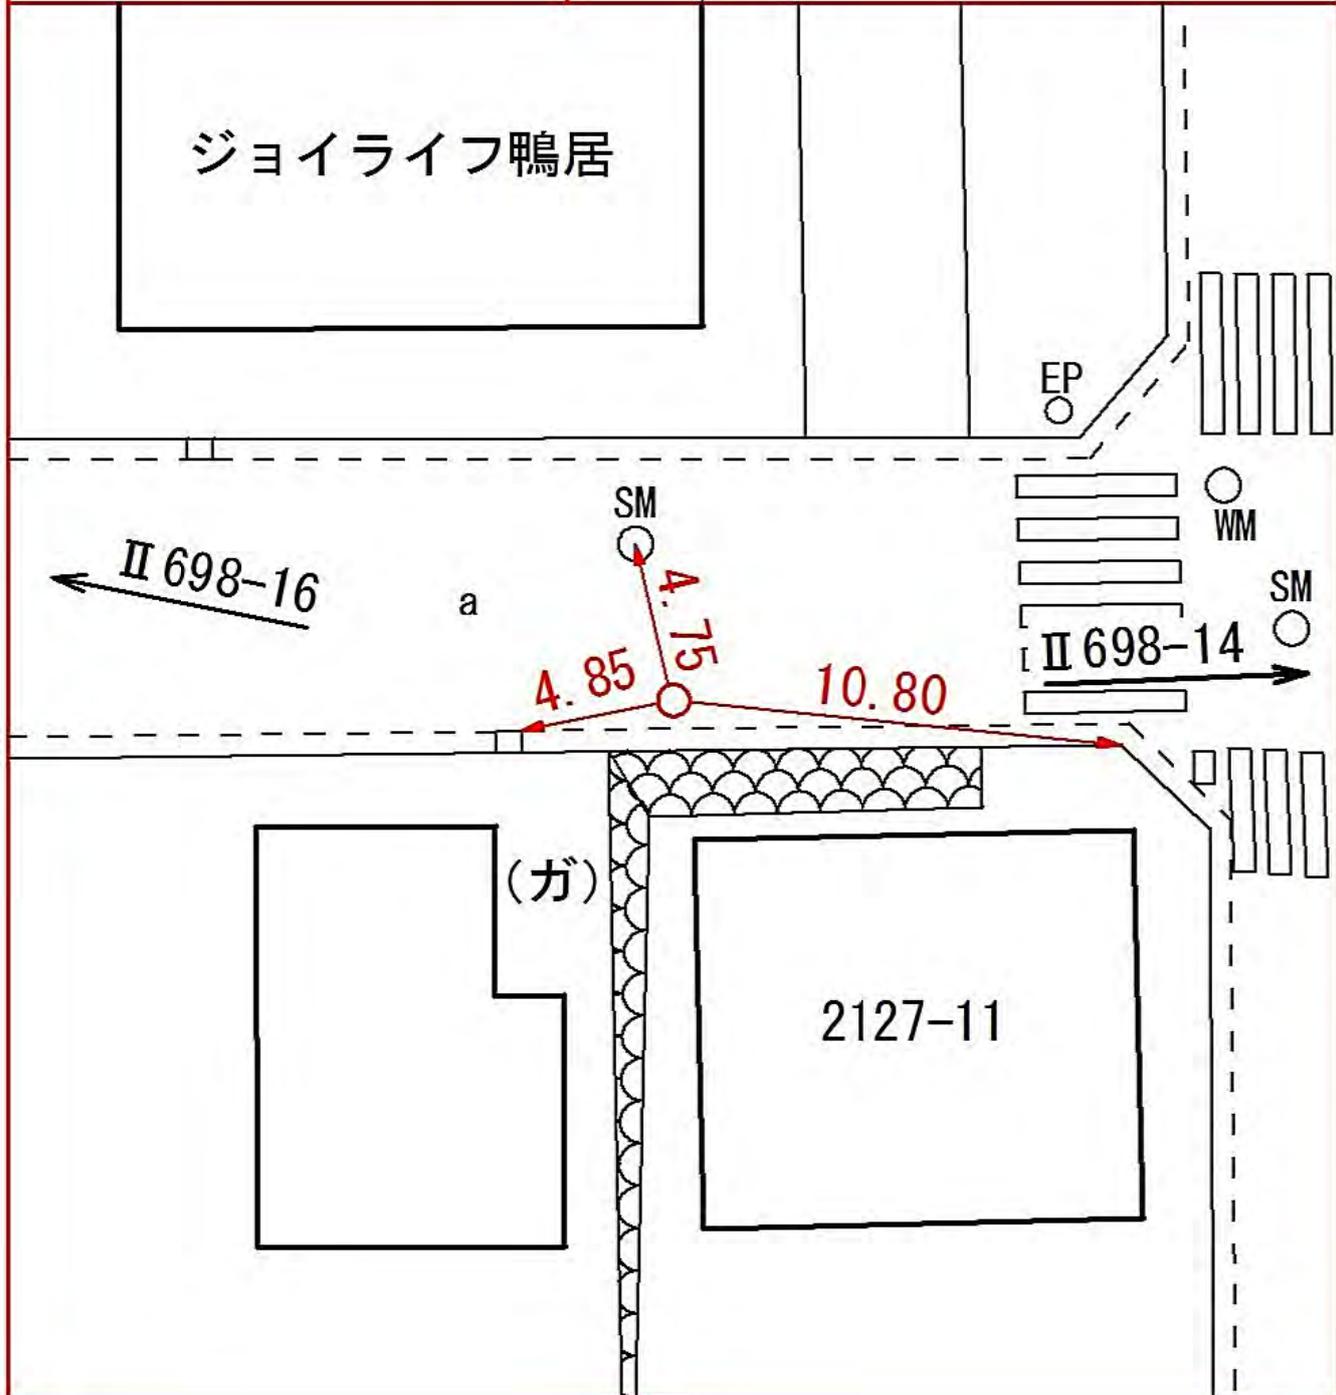

線 番 号	点 番 号	標 識 ノ 種 類	所 在 地
-------------	-------------	-----------	-------

II 698	17	金属標 ・ 鋌 ・ 木杭 キザミ	緑区白山四丁目一四一〇番一二地先
--------	----	---	------------------

要 図	
-----	--

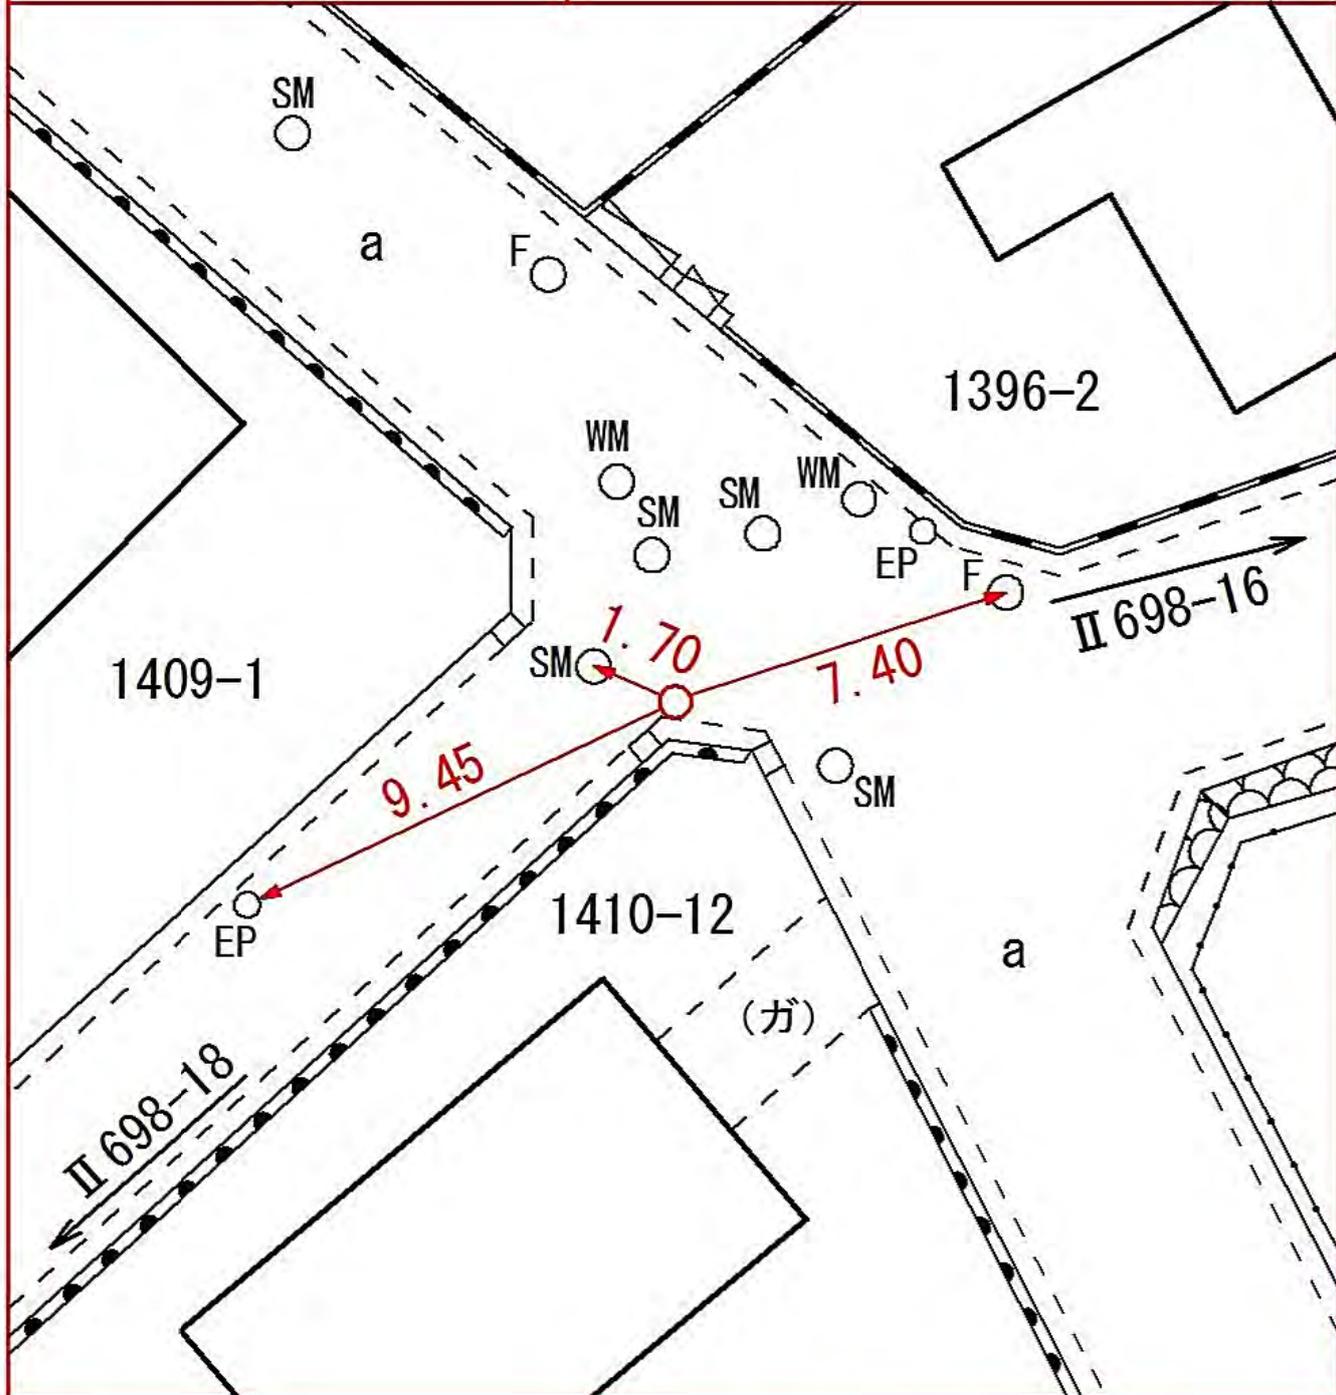


緑区白山四丁目一四一〇番一二地先

線番号	点番号	標識ノ種類	所在地
-----	-----	-------	-----

II 698	18	<p>金属標・鋌・木杭</p> <p>キザミ</p>	緑区白山四丁目一四一六番六地先
--------	----	----------------------------	-----------------

要 図

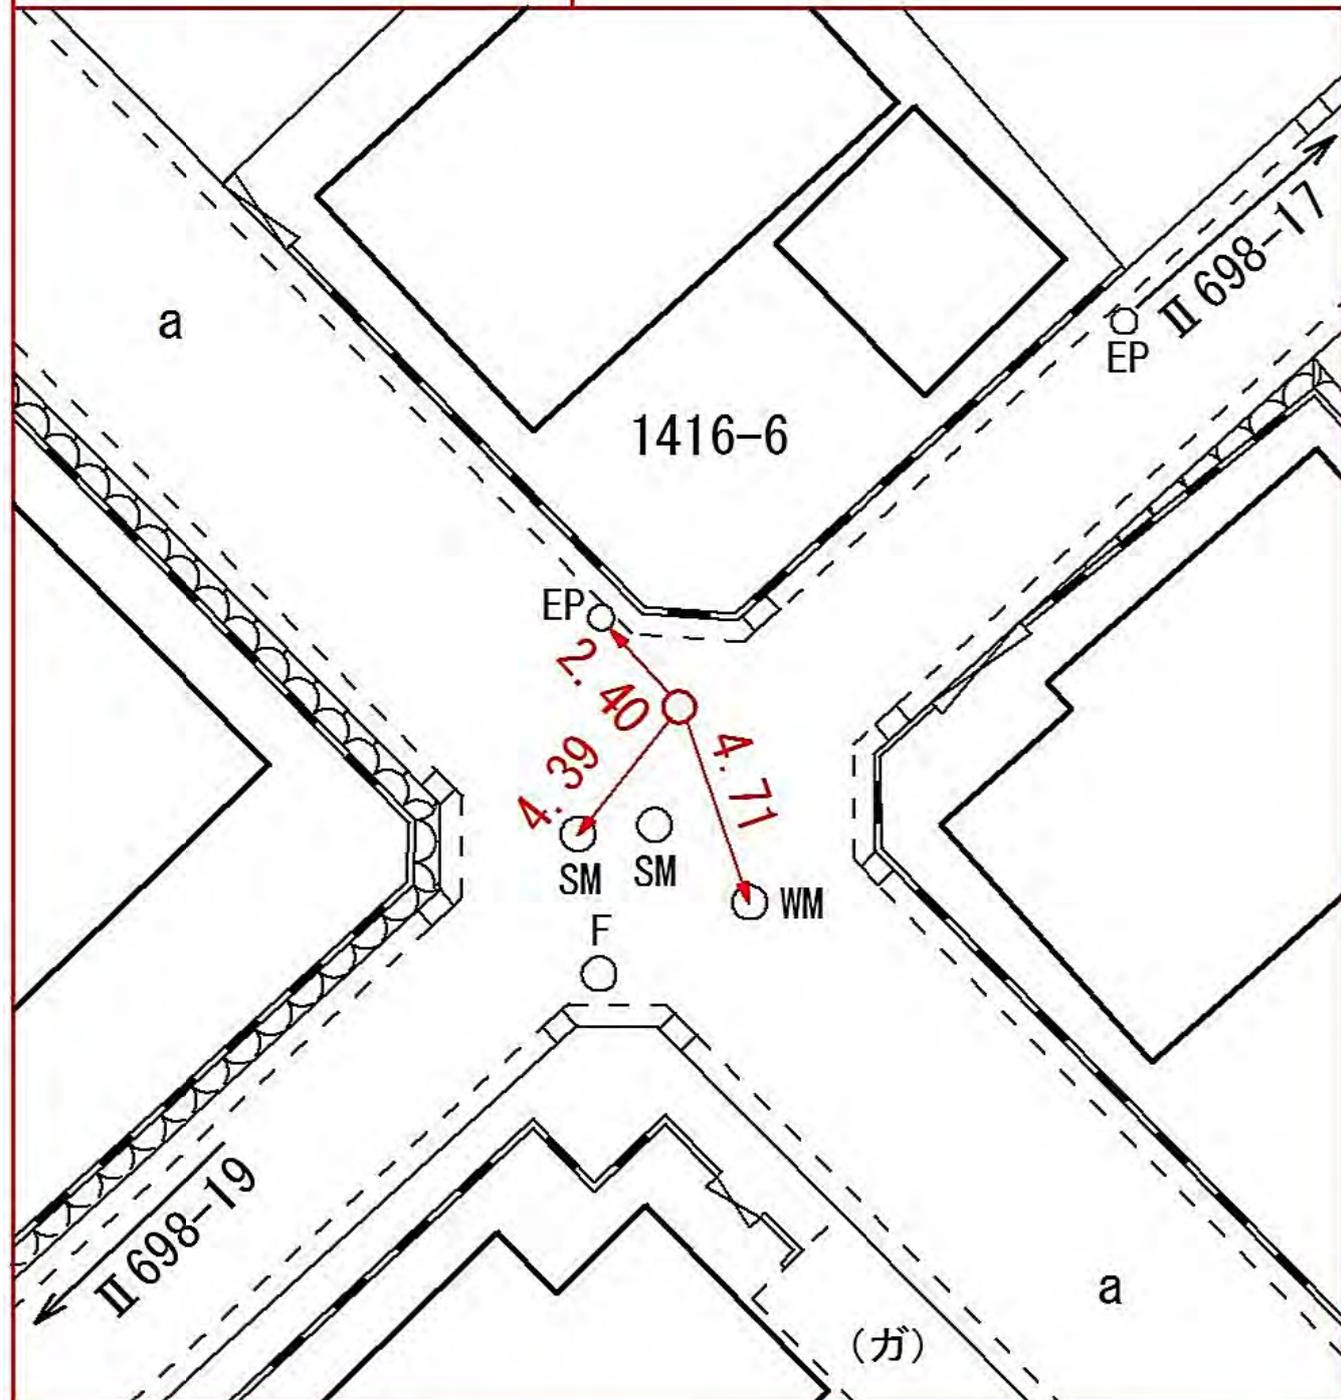

線
番
号

点
番
号

標 識 ノ 種 類

所 在 地

II 698


19

金属標・鋌・木杭

キザミ

要 図

緑区白山四丁目一四四二番一四地先

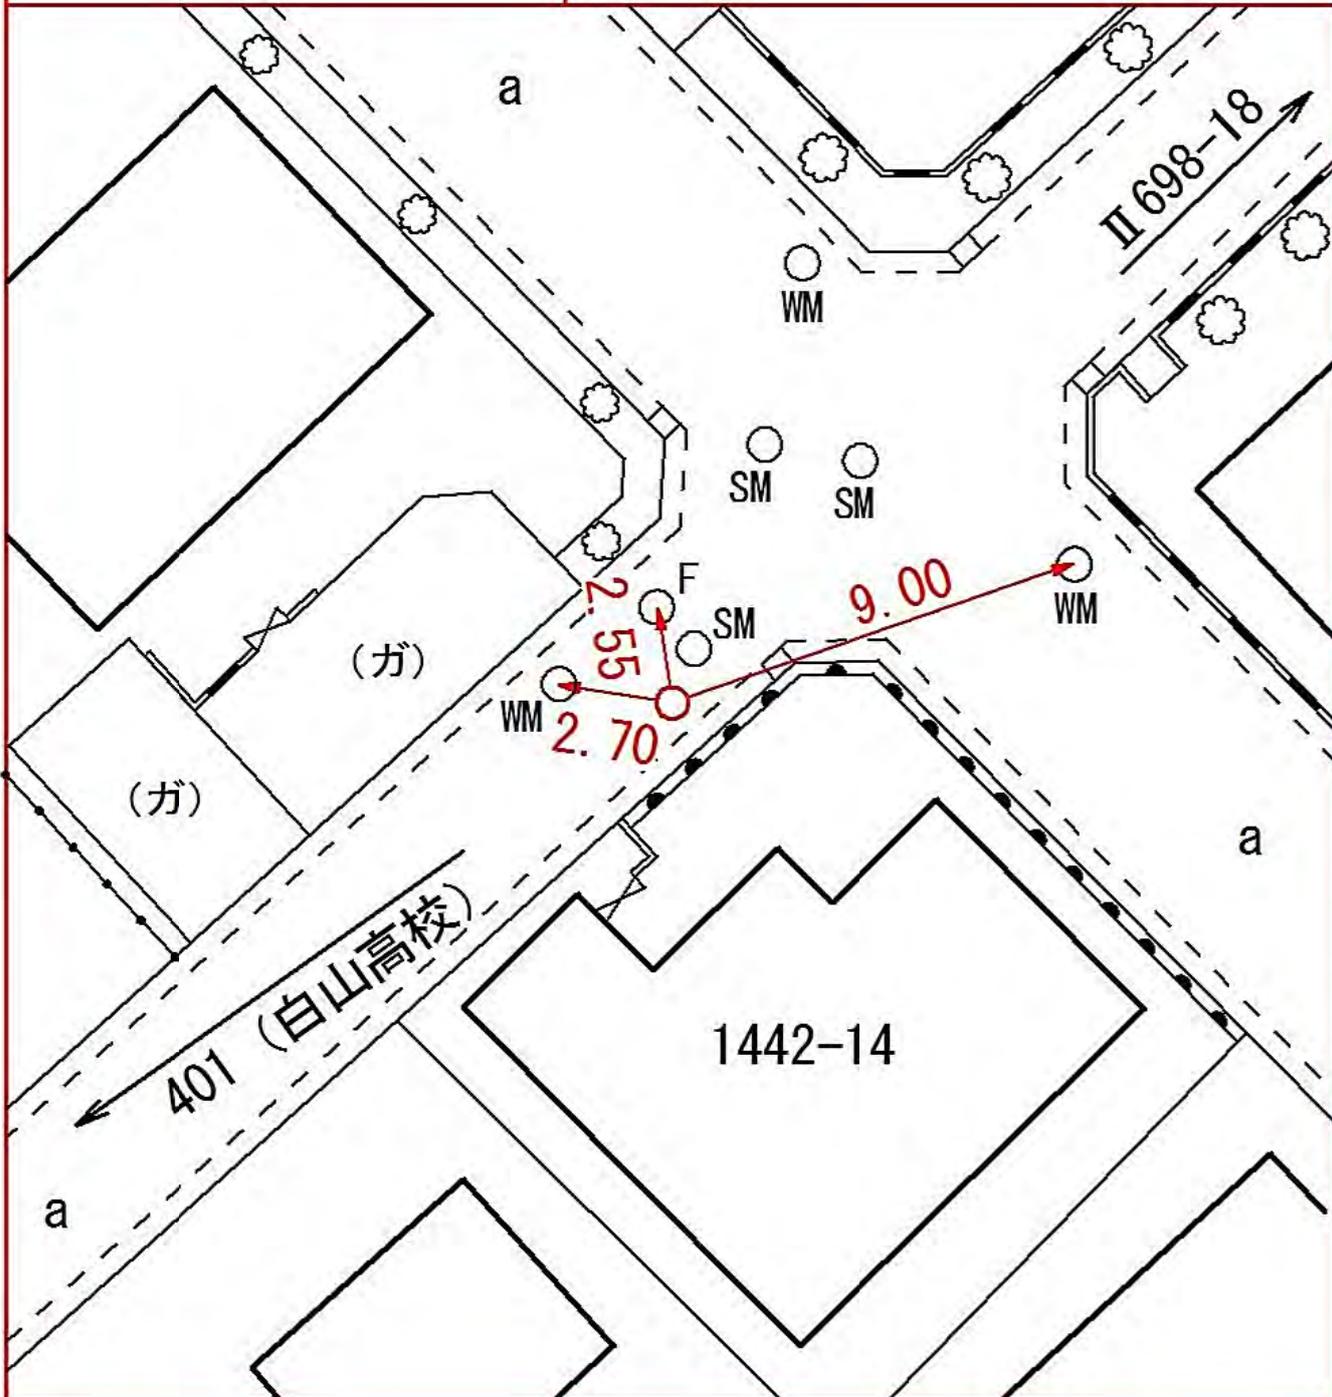

所在地

横浜市都筑区大熊町322-1番地先

標識ノ種類

金属標・鋳・木杭

点番号


1

線番号

II 699

キザミ

要 図

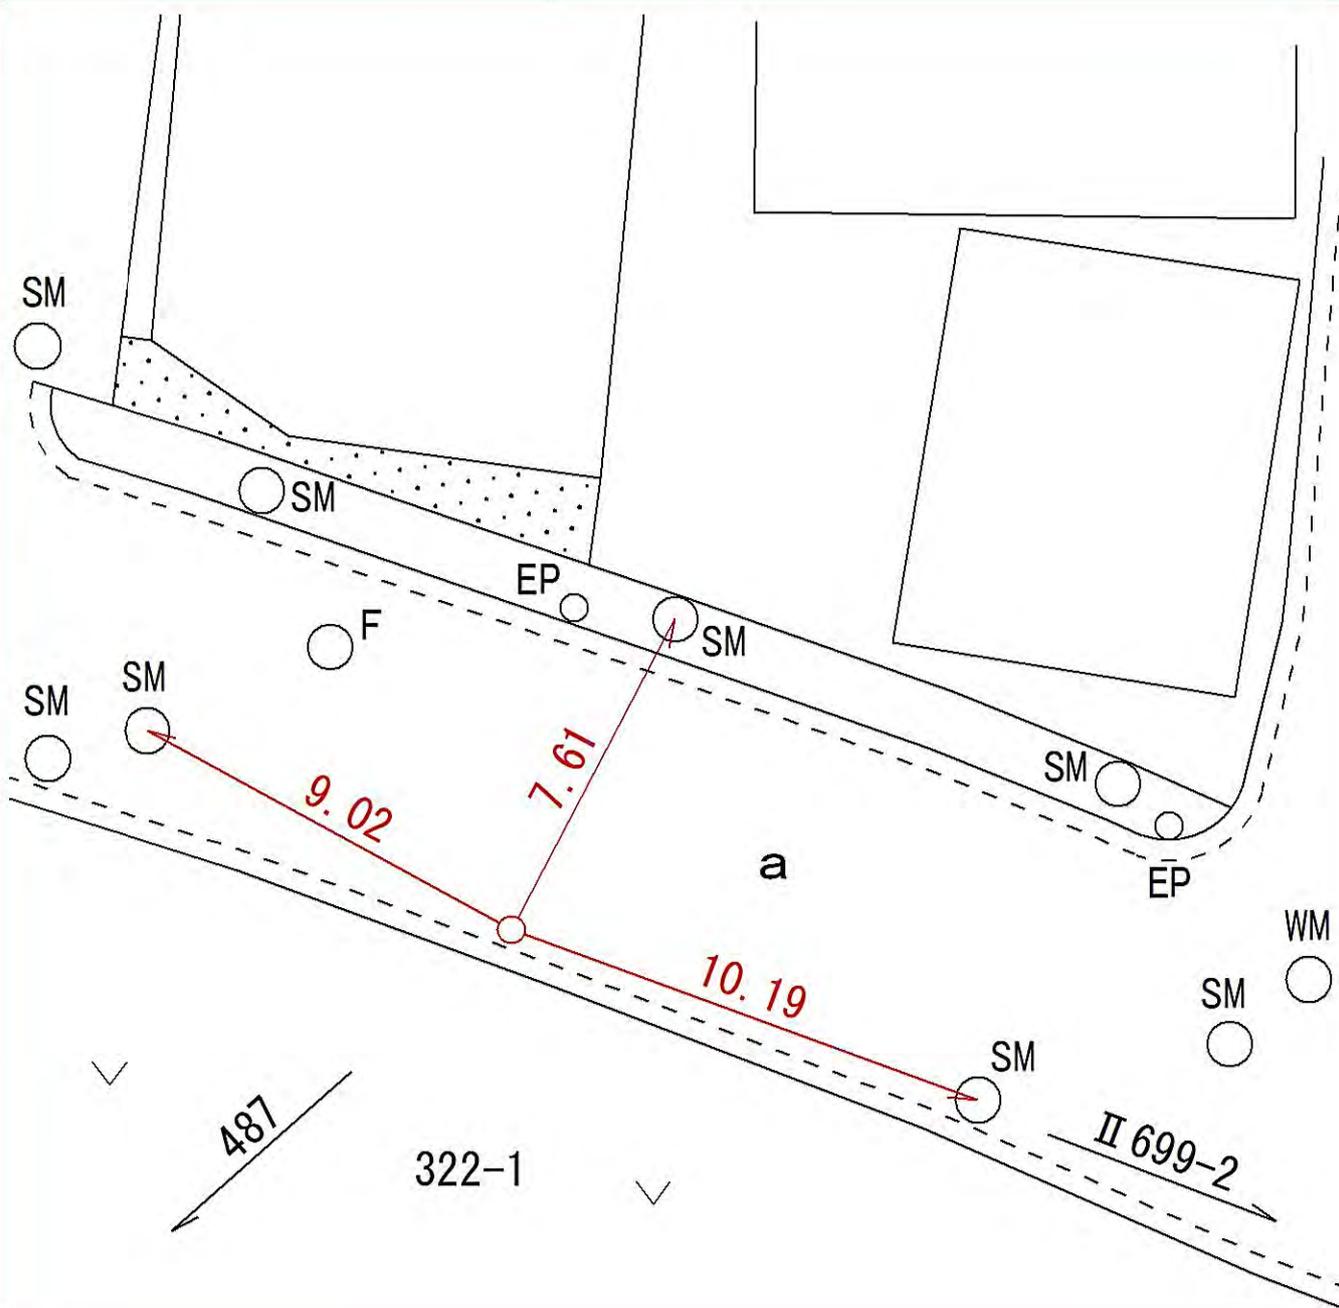

所在地

横浜市都筑区大熊町302-1番地先

標識ノ種類

金属標・鋳・木杭

キザミ


線番号

II 699

点番号

2

要 図

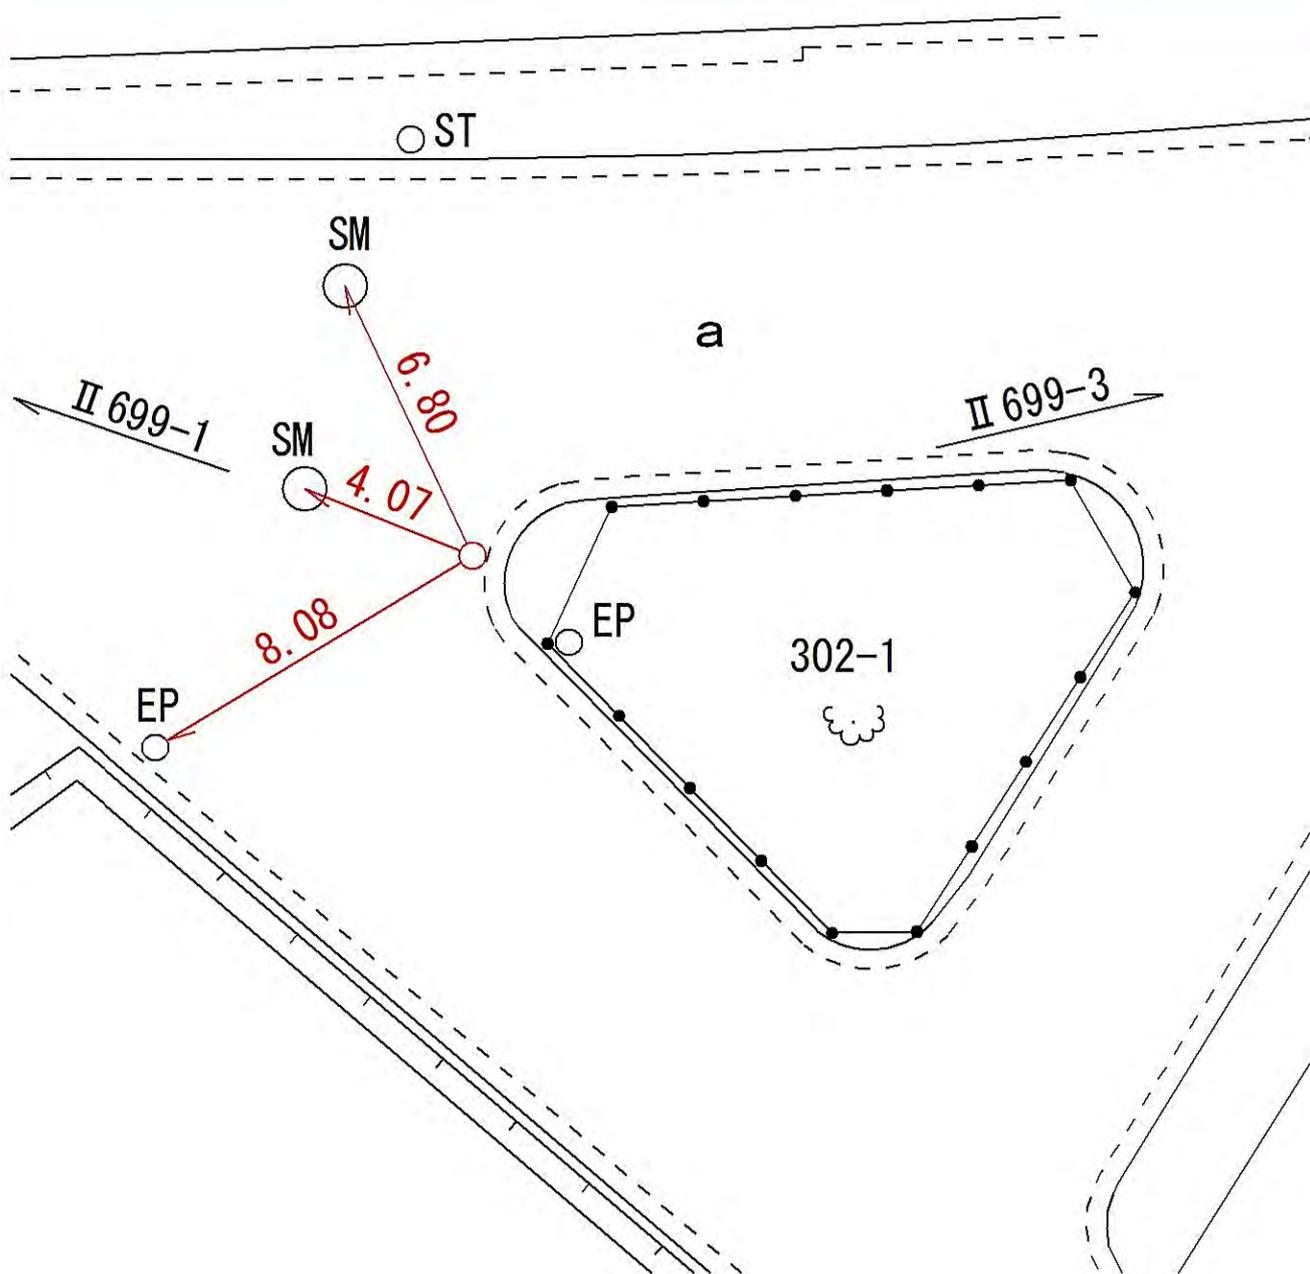

所在地

横浜市港北区新羽町4139-2番地先

標識ノ種類

金属標・鋌・木杭

点番号


4

線番号

II 699

キザミ

要 図

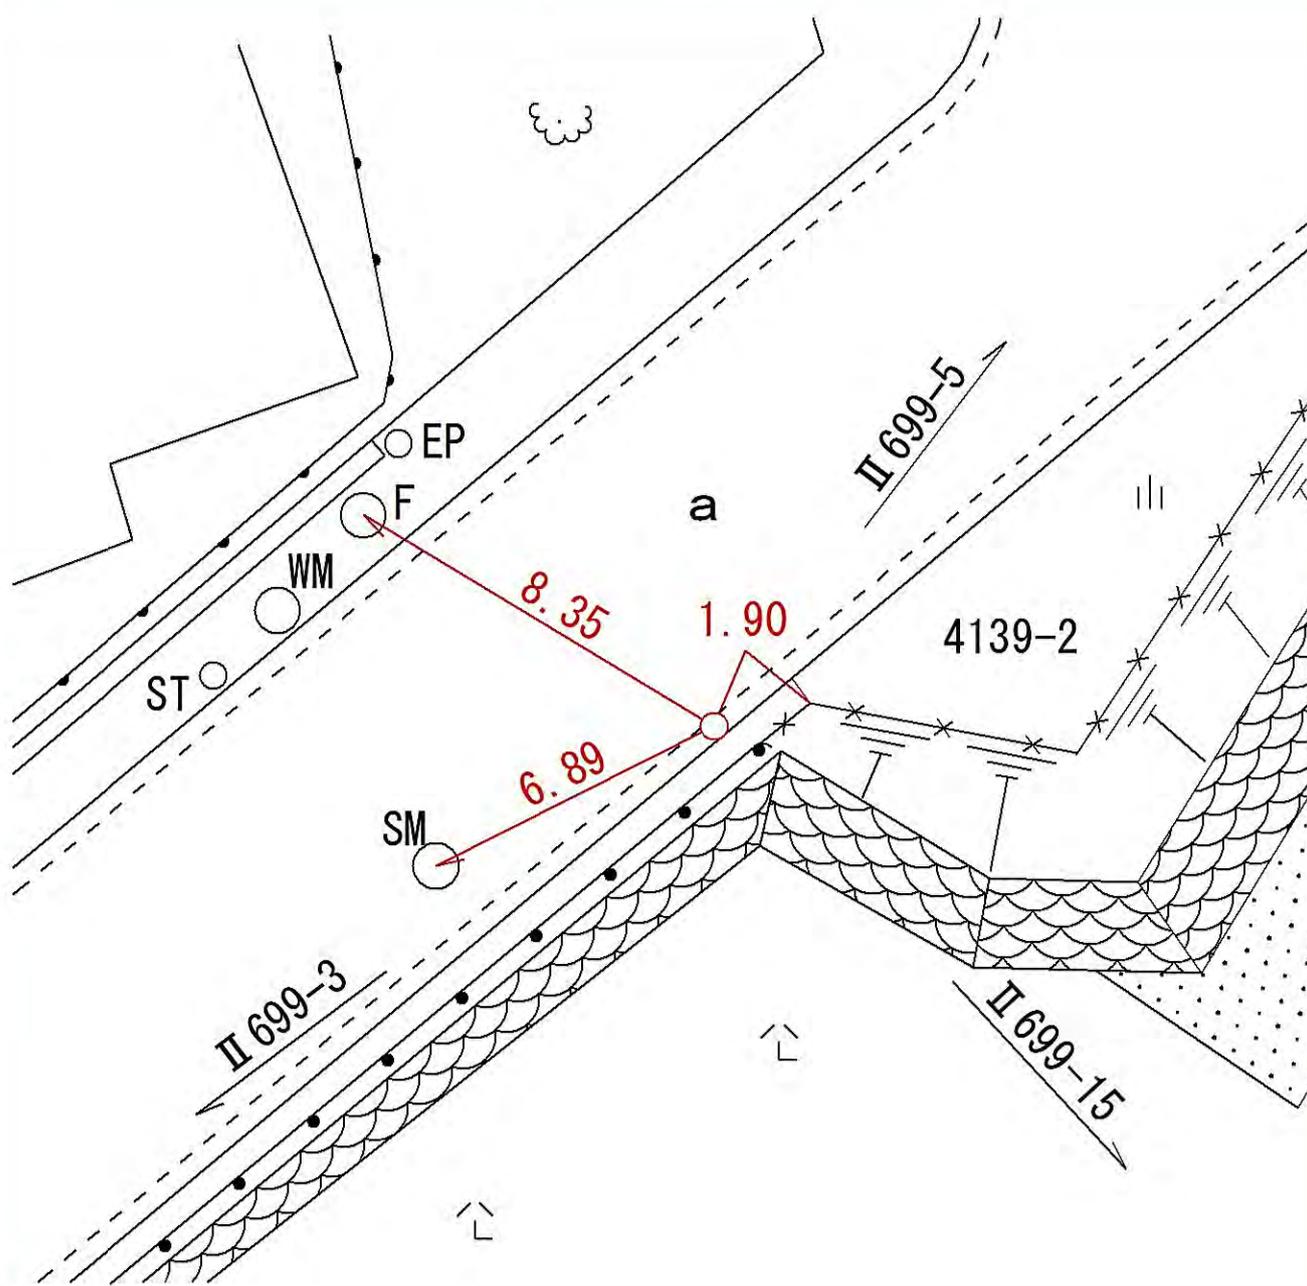

所在地

横浜市港北区新羽町 4070-1 番地先

標識ノ種類

金属標・鋌・木杭

キザミ


線番号

II 699

点番号

6

要 図

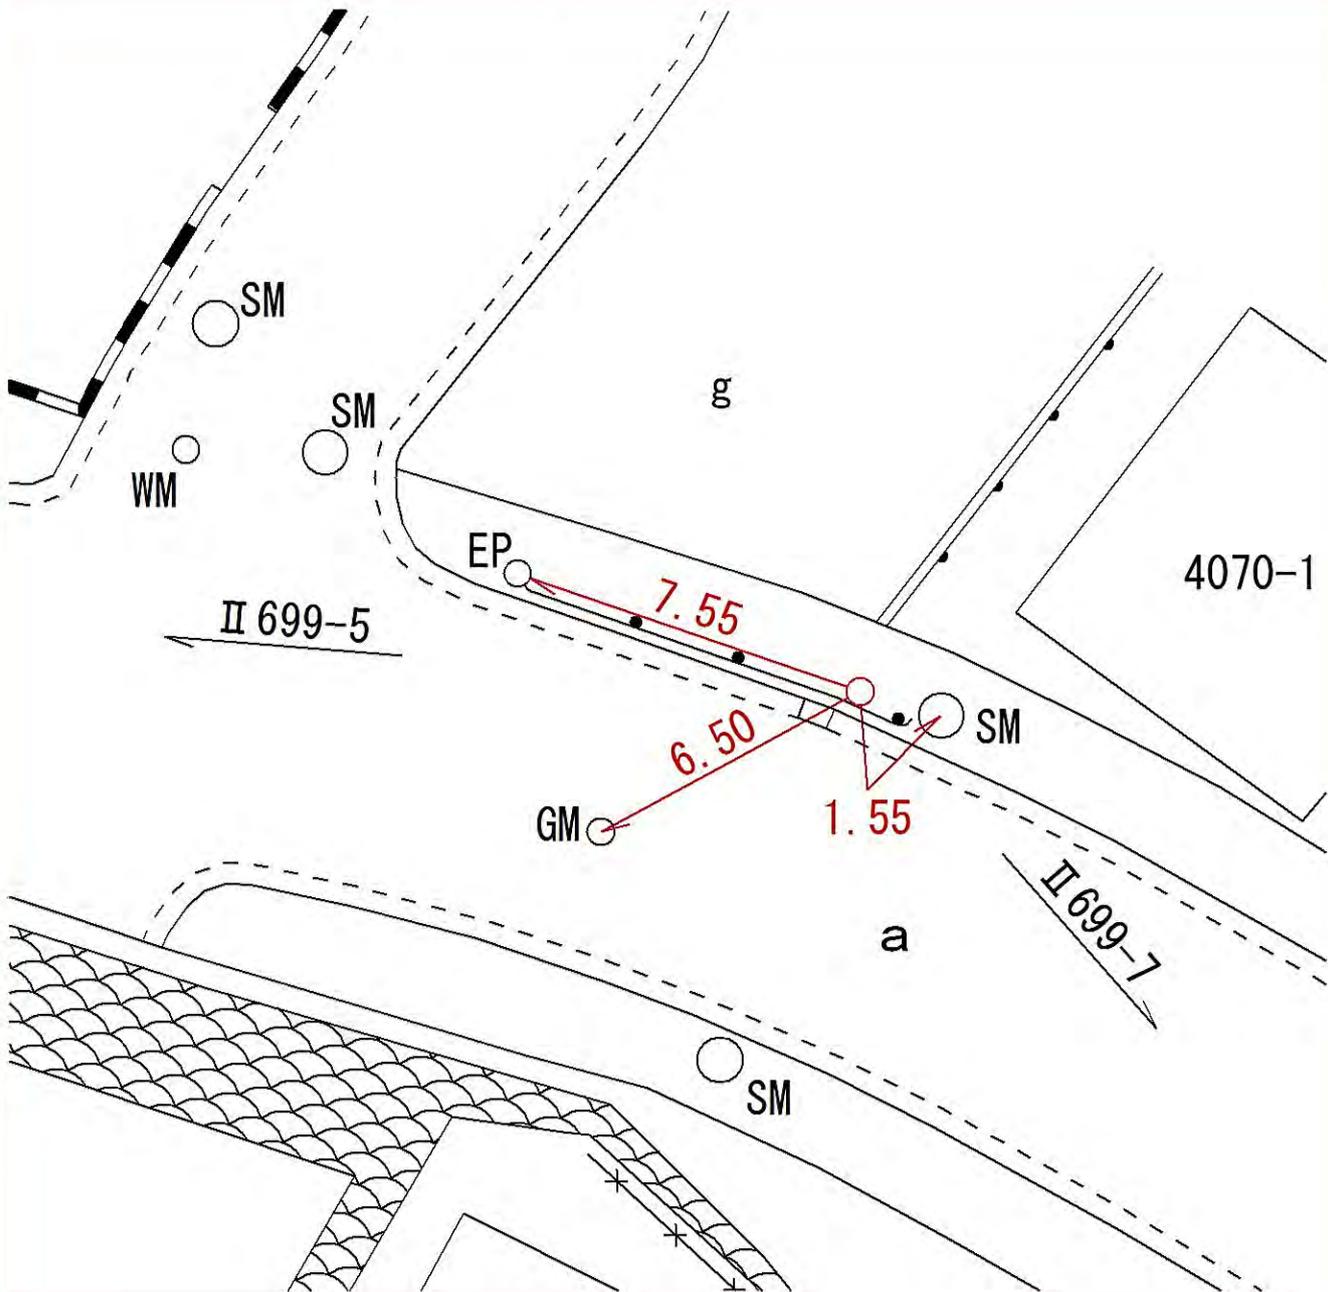

所在地

横浜市港北区新羽町 4055-1 番地先

標識ノ種類

金属標・鋏・木杭

点番号


7

線番号

II 699

キザミ

要 図

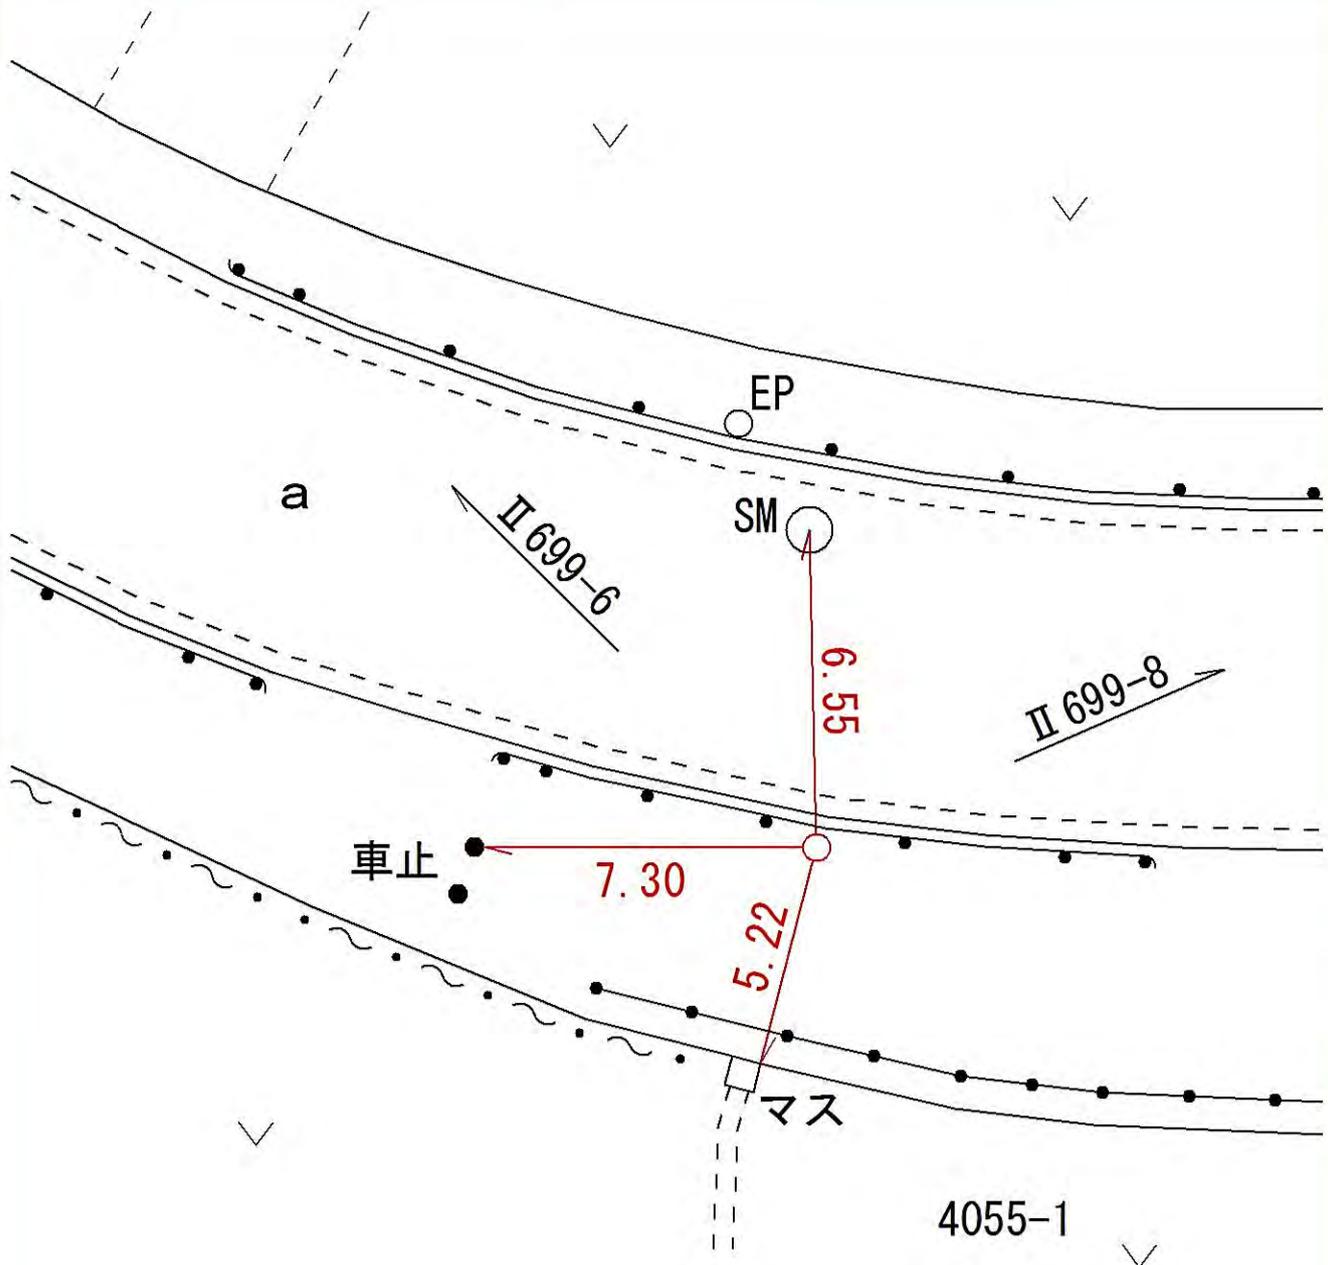

所在地

横浜市港北区新羽町2661-1番地先

標識ノ種類

金属標・鋌・木杭

キザミ


点番号

8

線番号

II 699

要 図

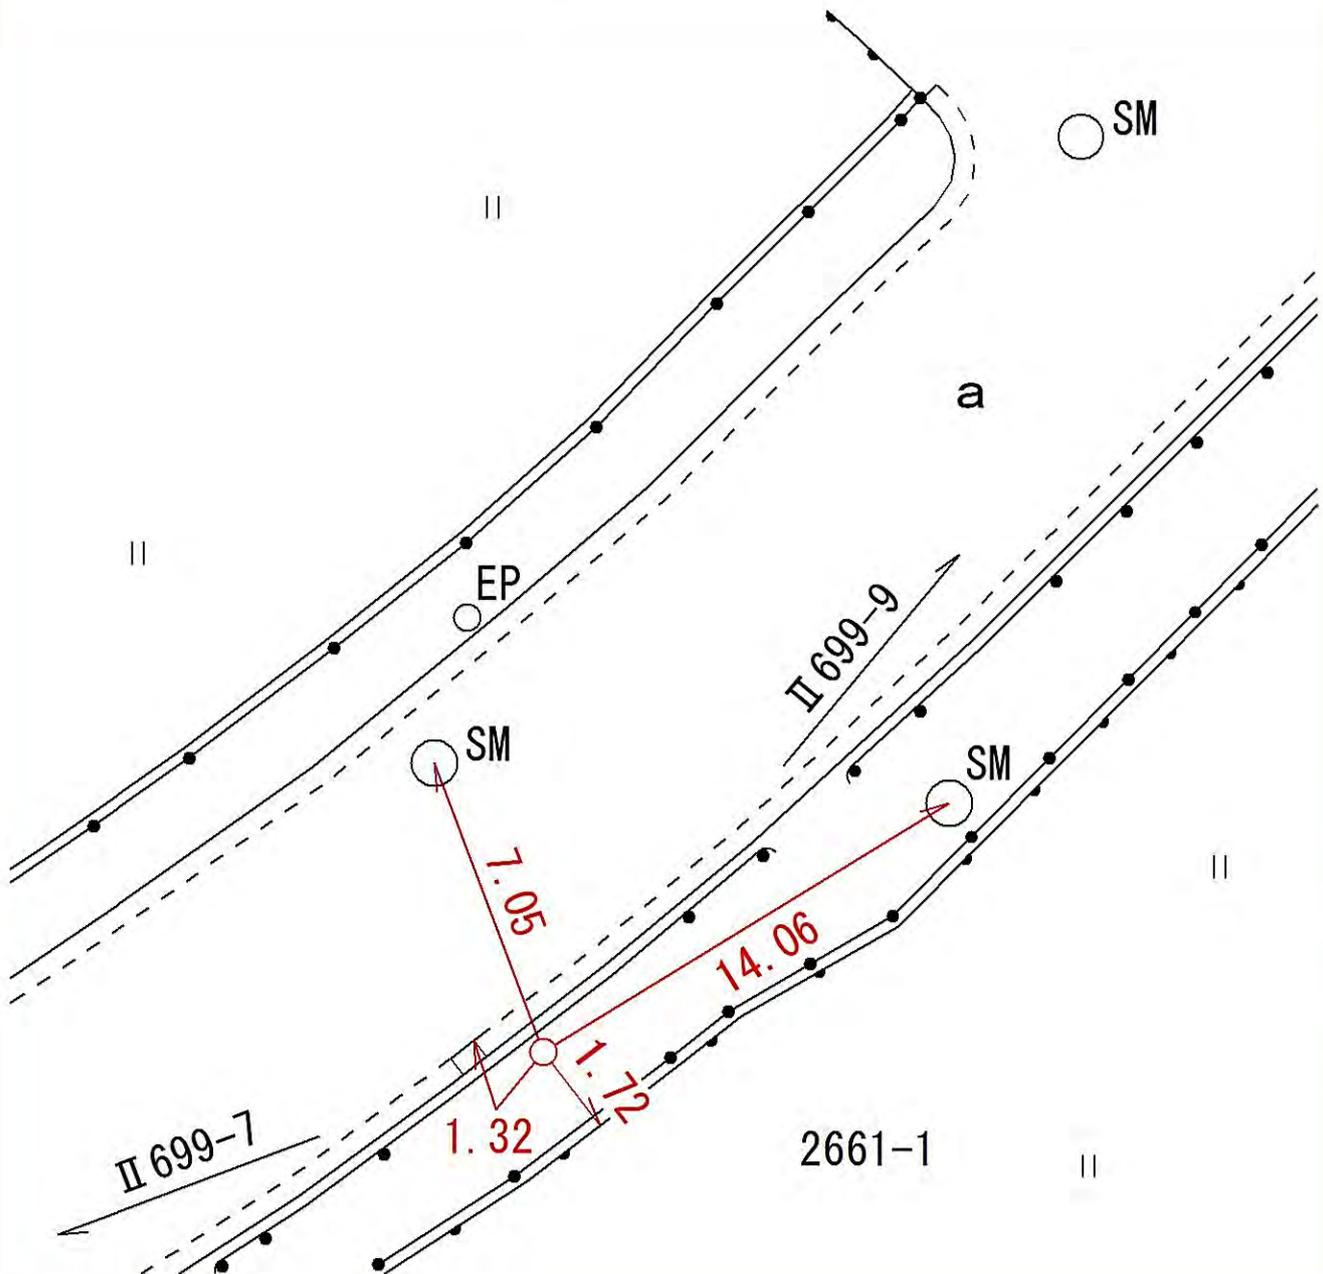

線
番
号

点
番
号

標 識 ノ 種 類

所 在 地

Ⅱ 699

9

金属標・鋸・木杭

要

図

キザミ

横浜市港北区新羽町2654-1番地先



所在地

横浜市港北区新羽町2666番地先

標識ノ種類

金属標・鋏・木杭

点番号


10

線番号

II 699

キザミ

要 図

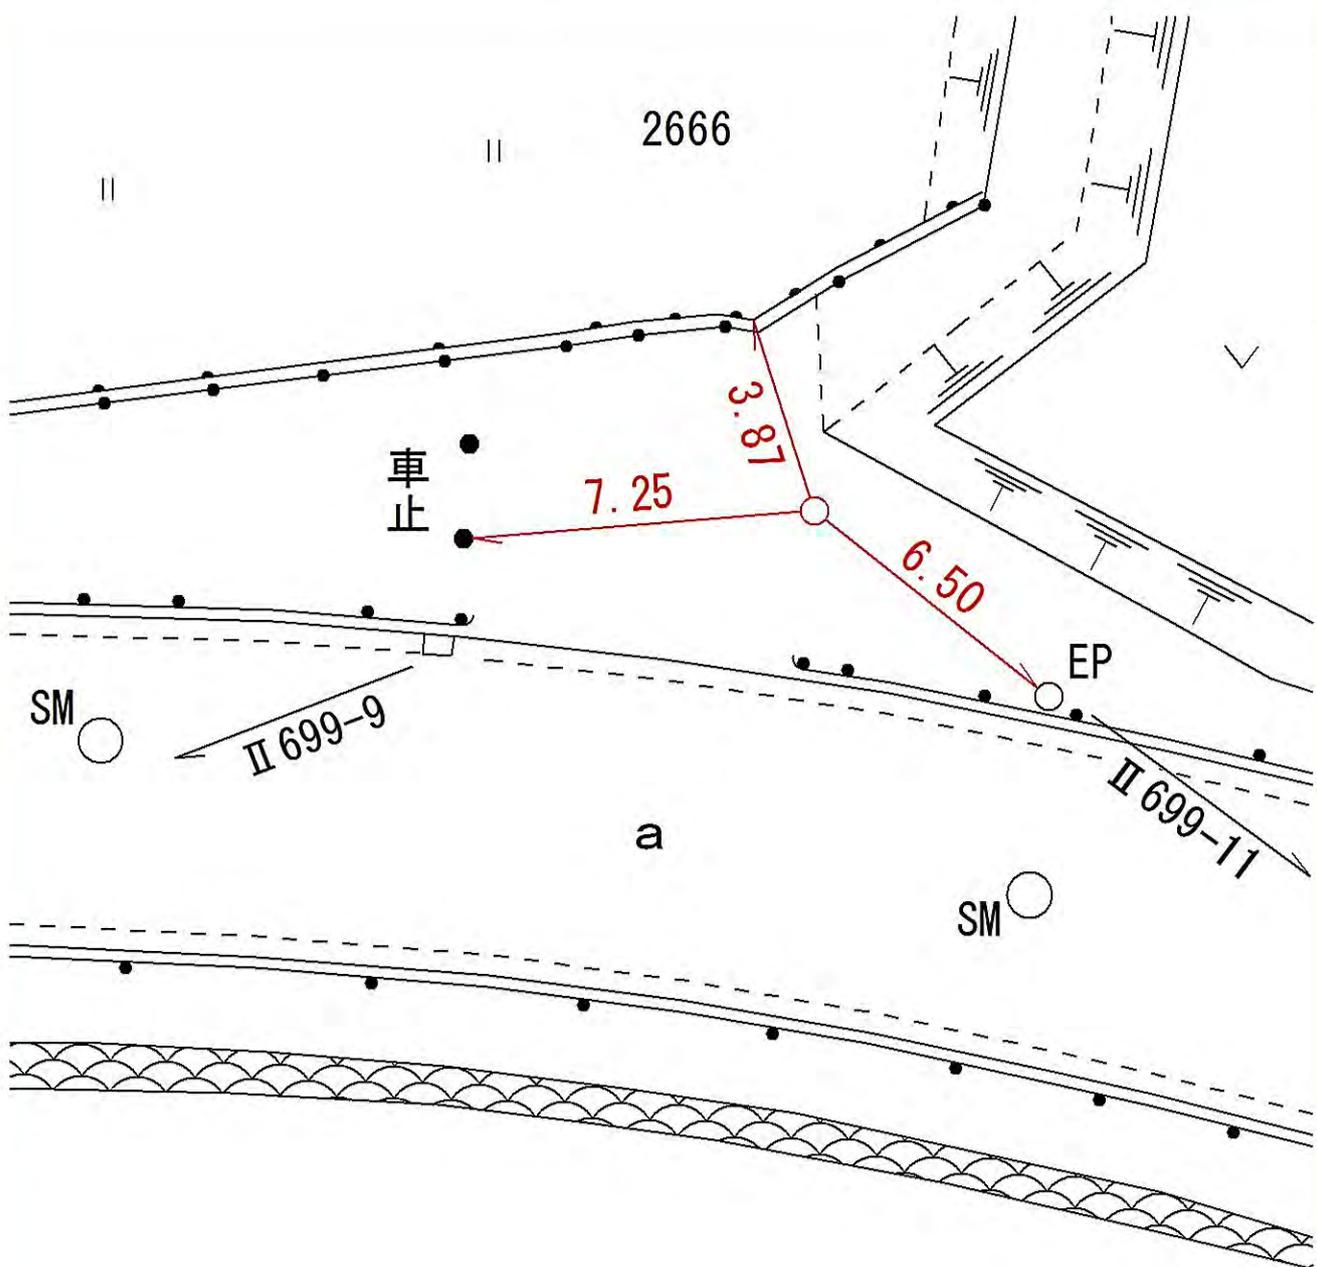

線
番
号

点
番
号

標 識 ノ 種 類

所
在
地

II 699

12


金属標・鋏・木杭

要

図

キザミ

横浜市港北区新羽町 3 4 5 8 | 1 番地先

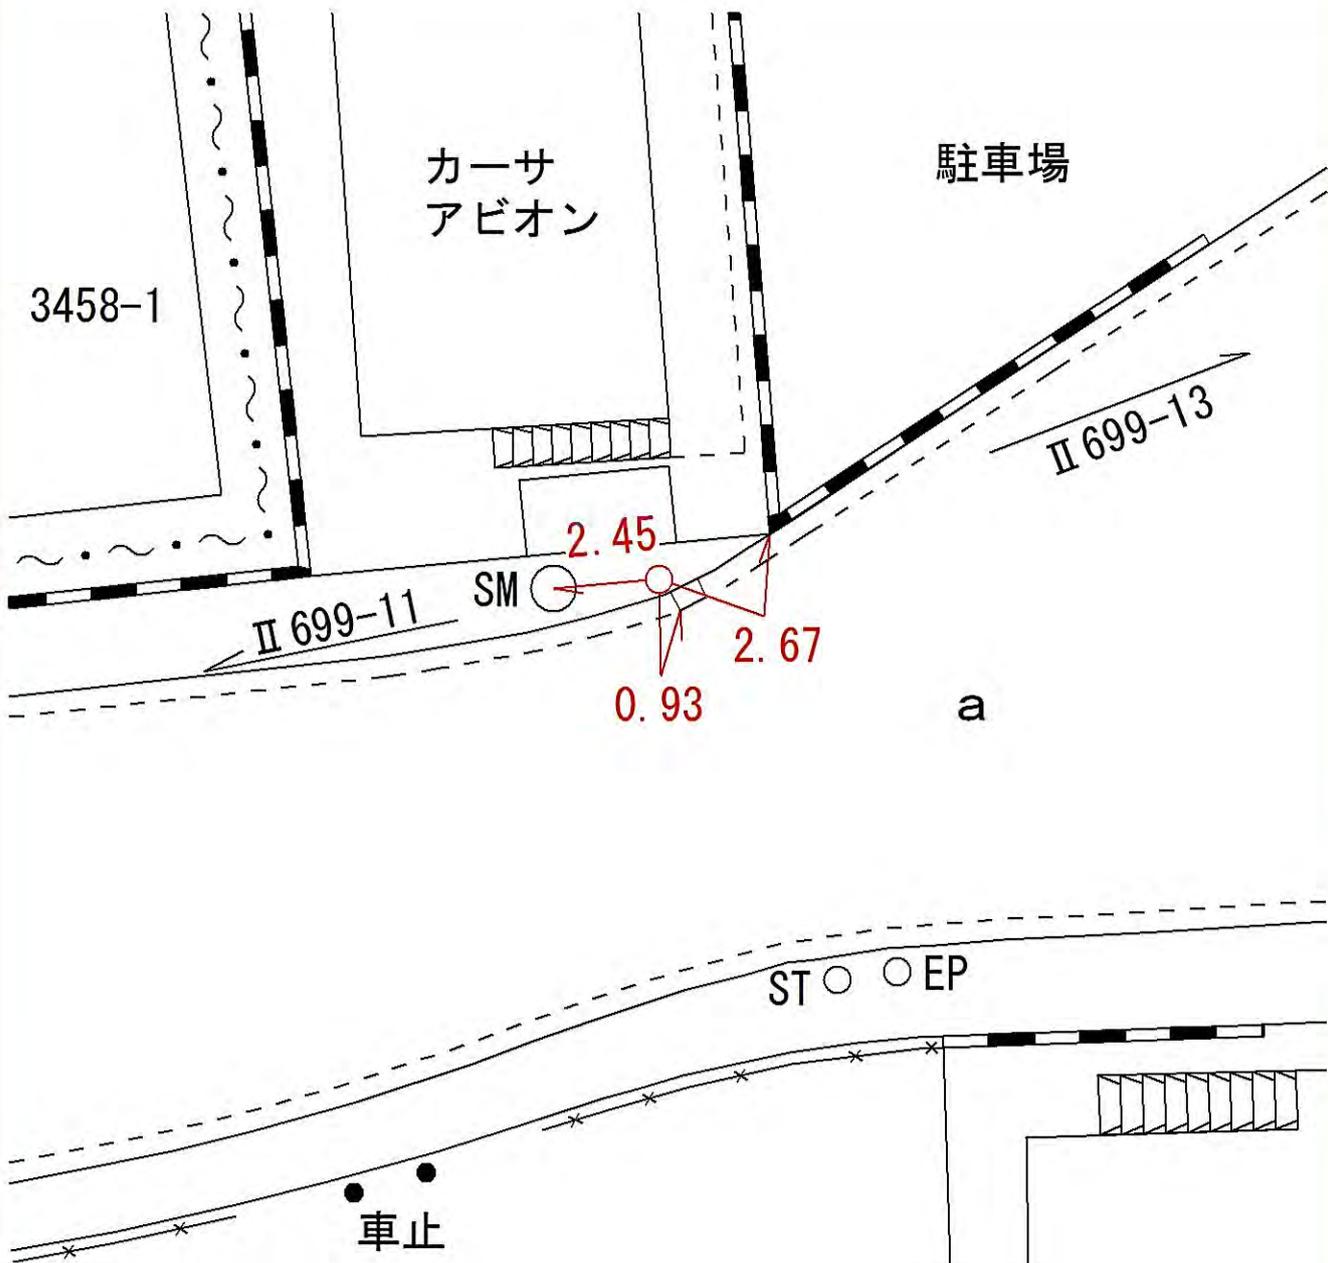

所在地

横浜市港北区新羽町2063-2番地先

標識ノ種類

金属標・鋺・木杭

点番号


13

線番号

II 699

キザミ

要 図

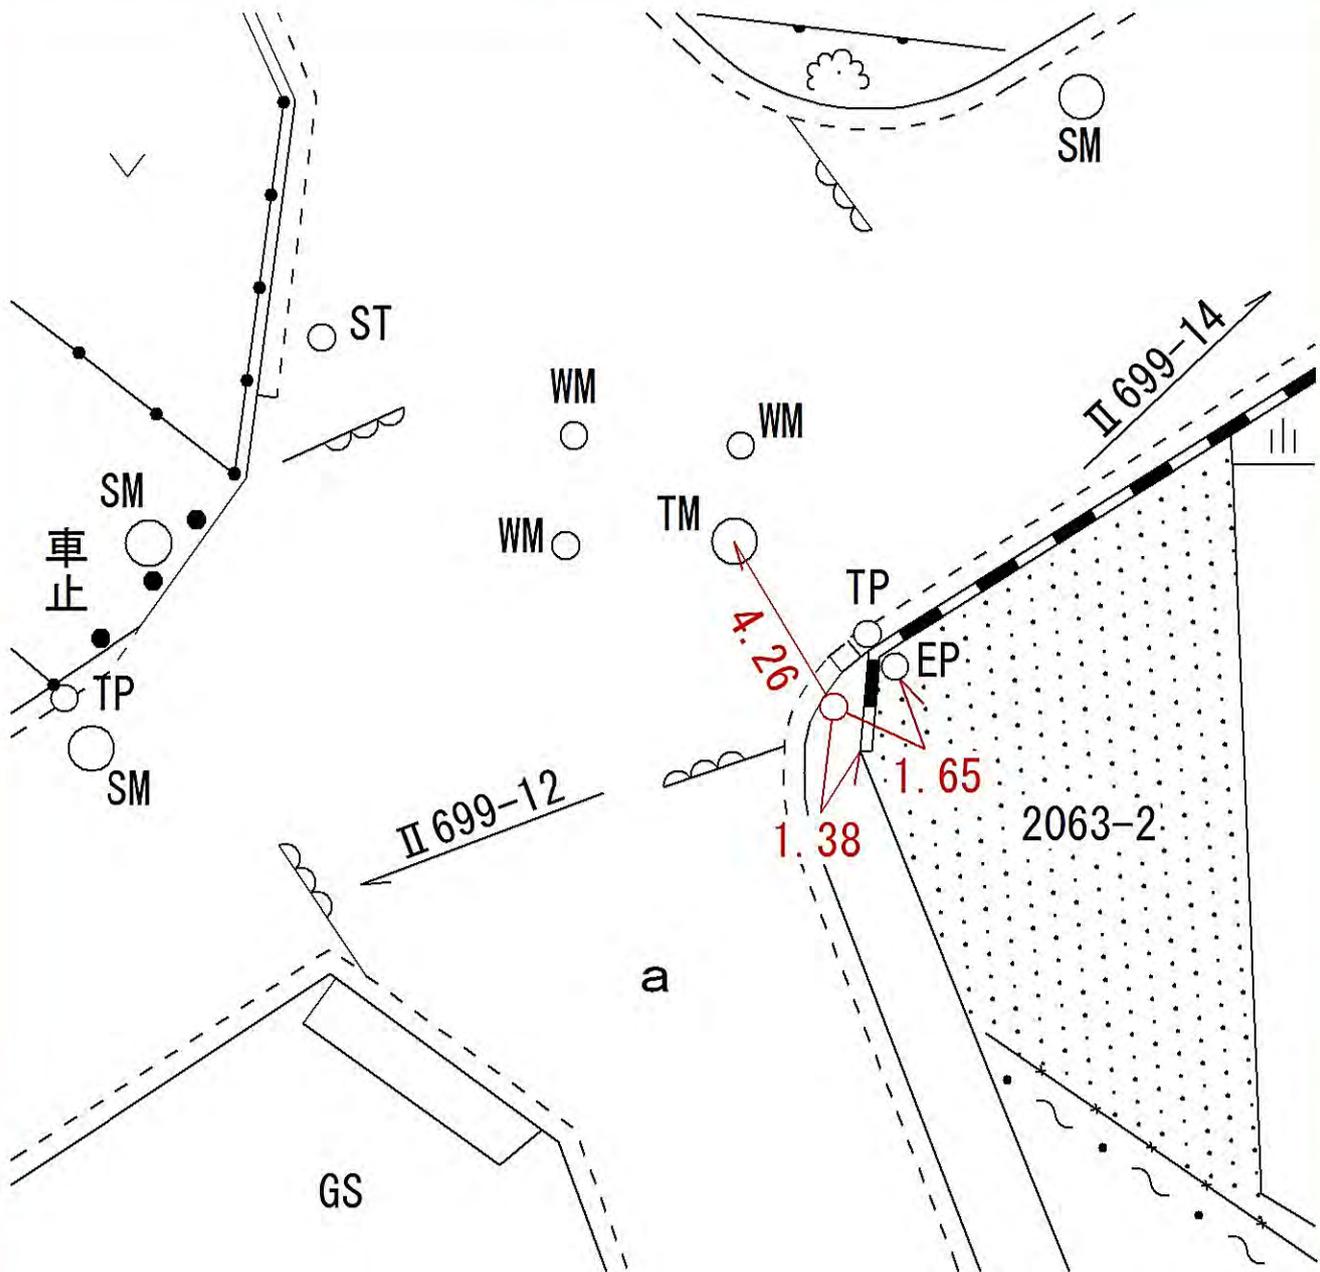

所在地

横浜市港北区新羽町2065-2番地先

標識ノ種類

金属標・鋏・木杭

点番号


14

線番号

II 699

キザミ

要 図

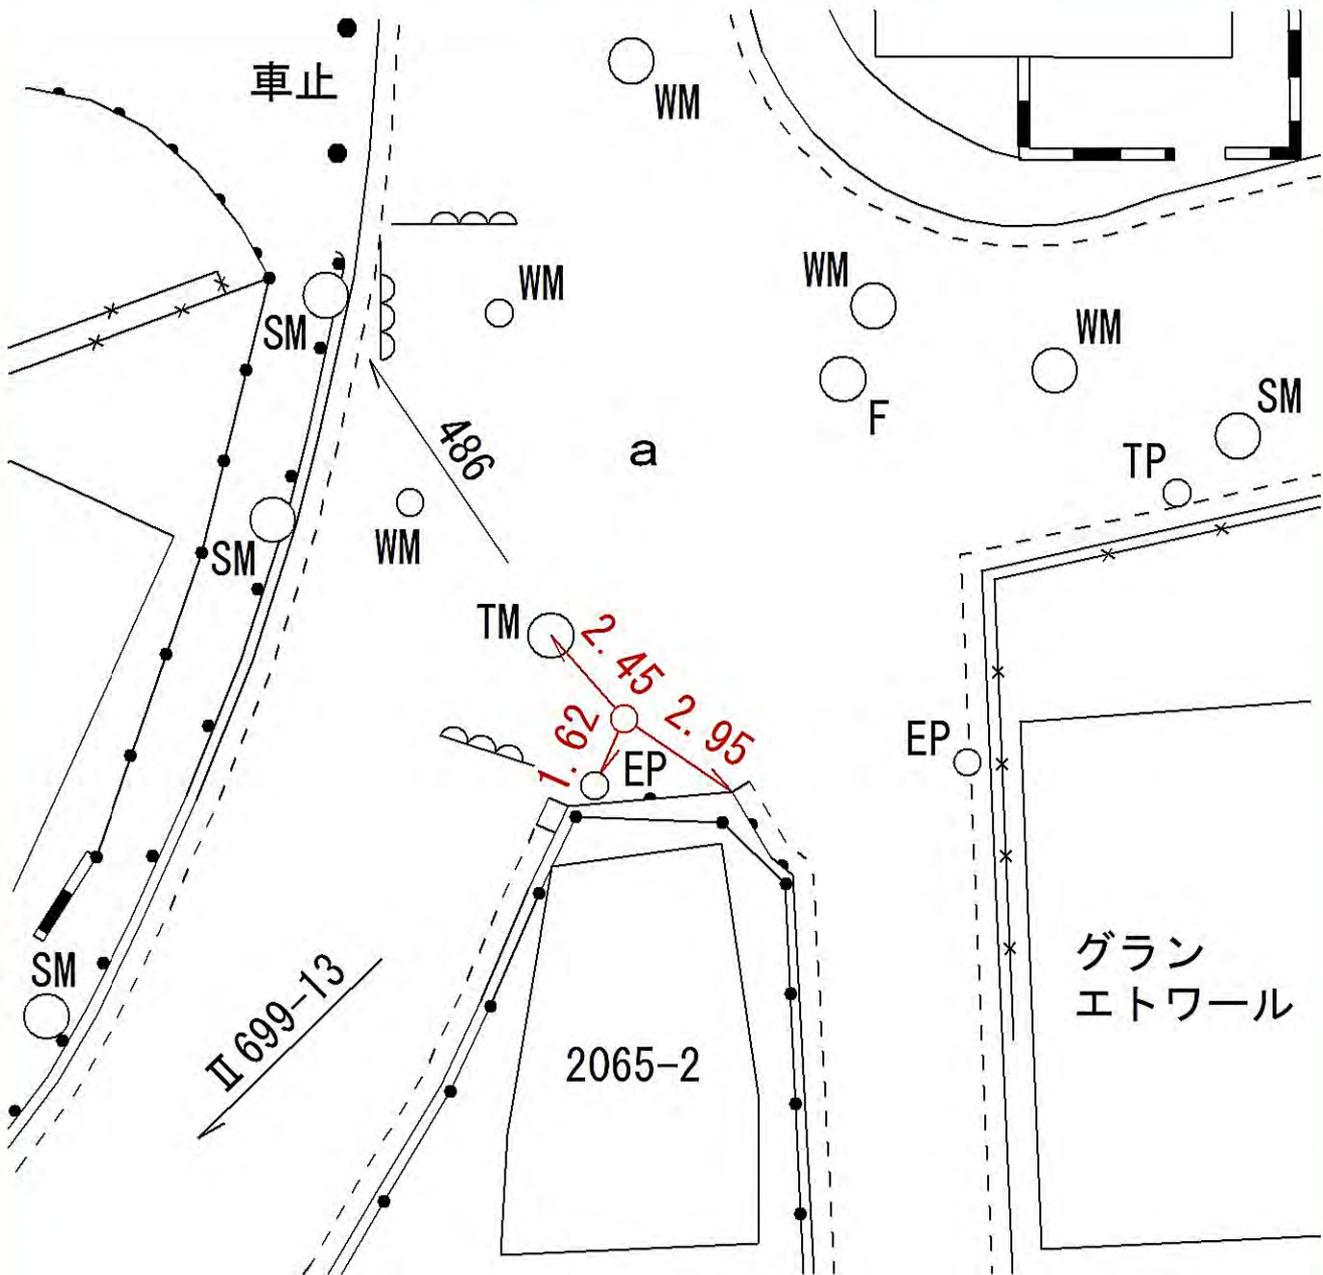

所在地

横浜市港北区新羽町 4092-1 番地先

標識ノ種類

金属標・鋏・木杭

点番号


15

線番号

II 699

キザミ

要 図

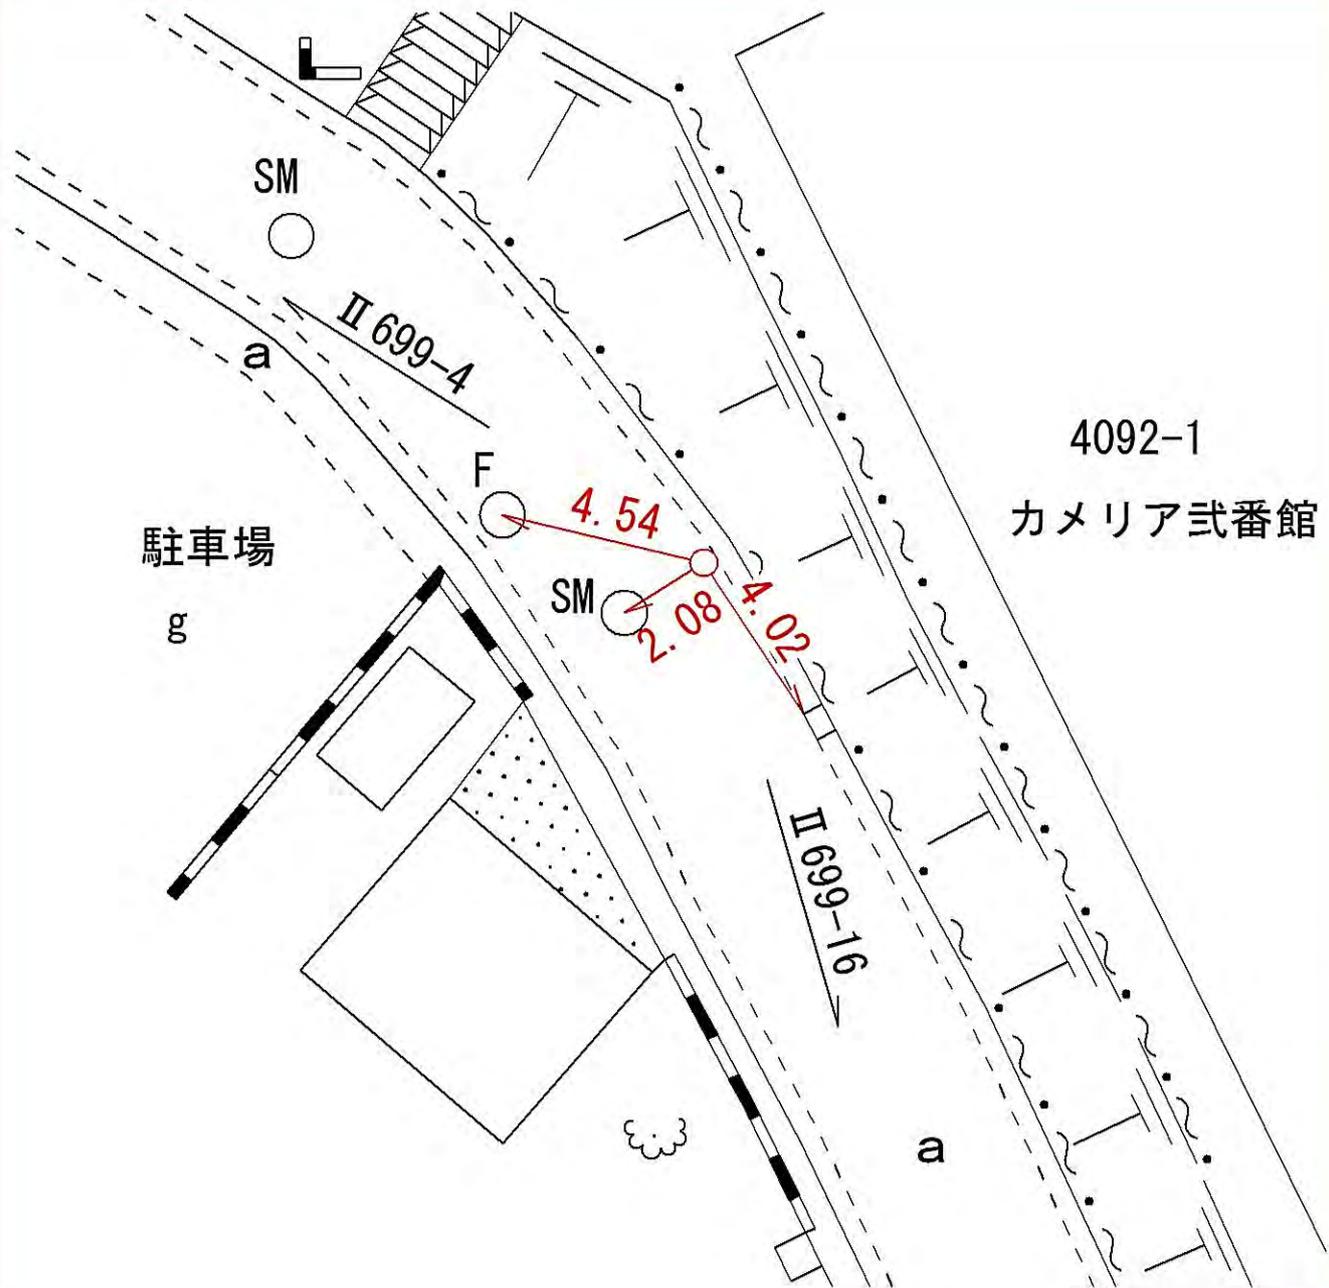

所在地

横浜市港北区新羽町2881番地先

標識ノ種類

金属標・鋌・木杭

キザミ

線番号

II 699

点番号

16

要 図



所在地

横浜市都筑区大熊町139-3番地先

標識ノ種類

金属標・鋏・木杭

キザミ


点番号

18

線番号

II 699

要 図

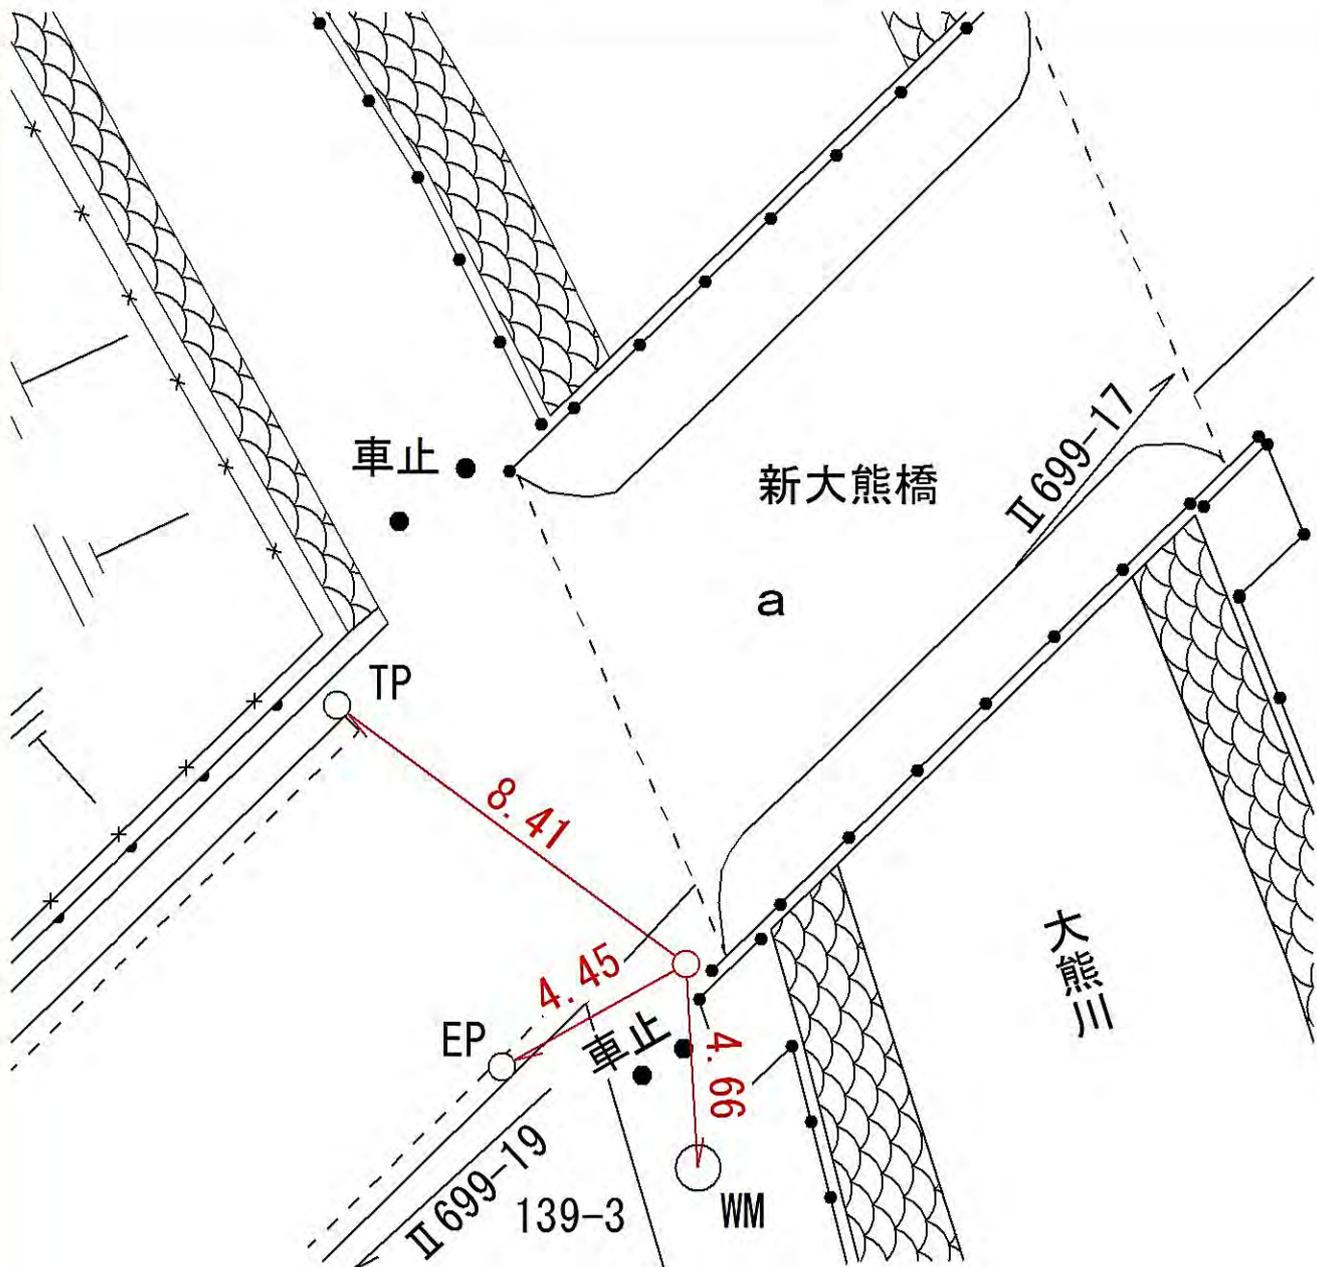

線
番
号

点
番
号

標 識 ノ 種 類

所
在
地

Ⅱ 699


19

金属標・鋸・木杭

要

図

キザミ

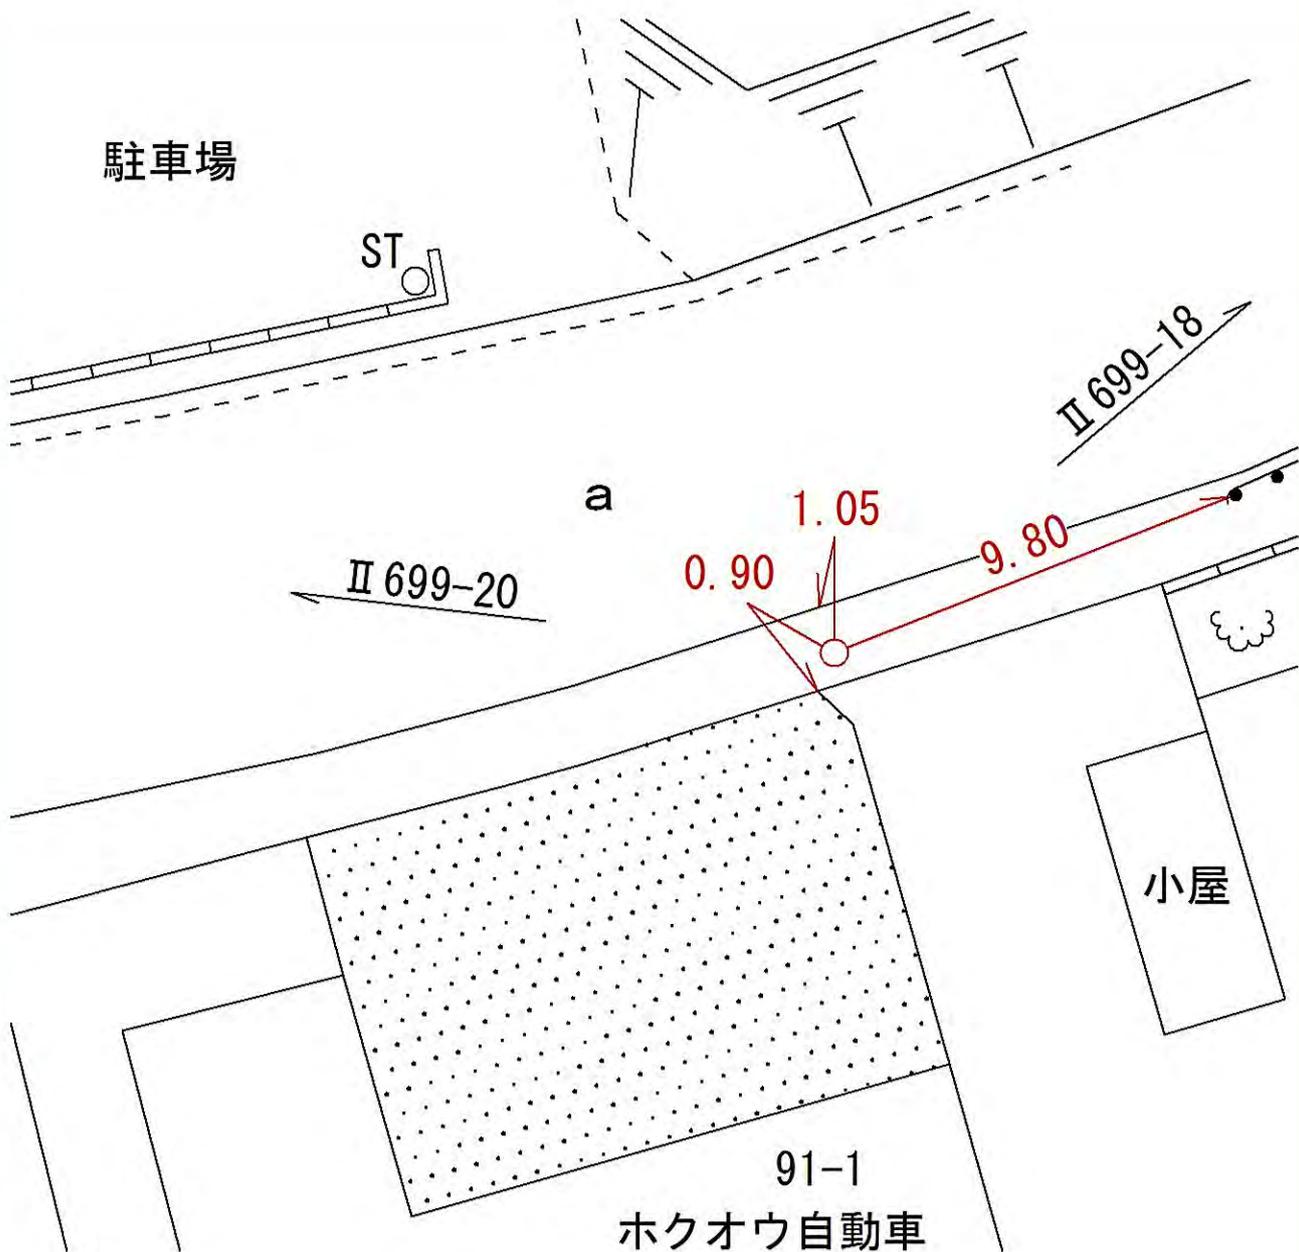

横浜市都筑区大熊町 9 1 - 1 番地先

所在地

横浜市都筑区大熊町57-1番地先

標識ノ種類

金属標・鋏・木杭

キザミ

線番号


II 699

点番号

20

要

図

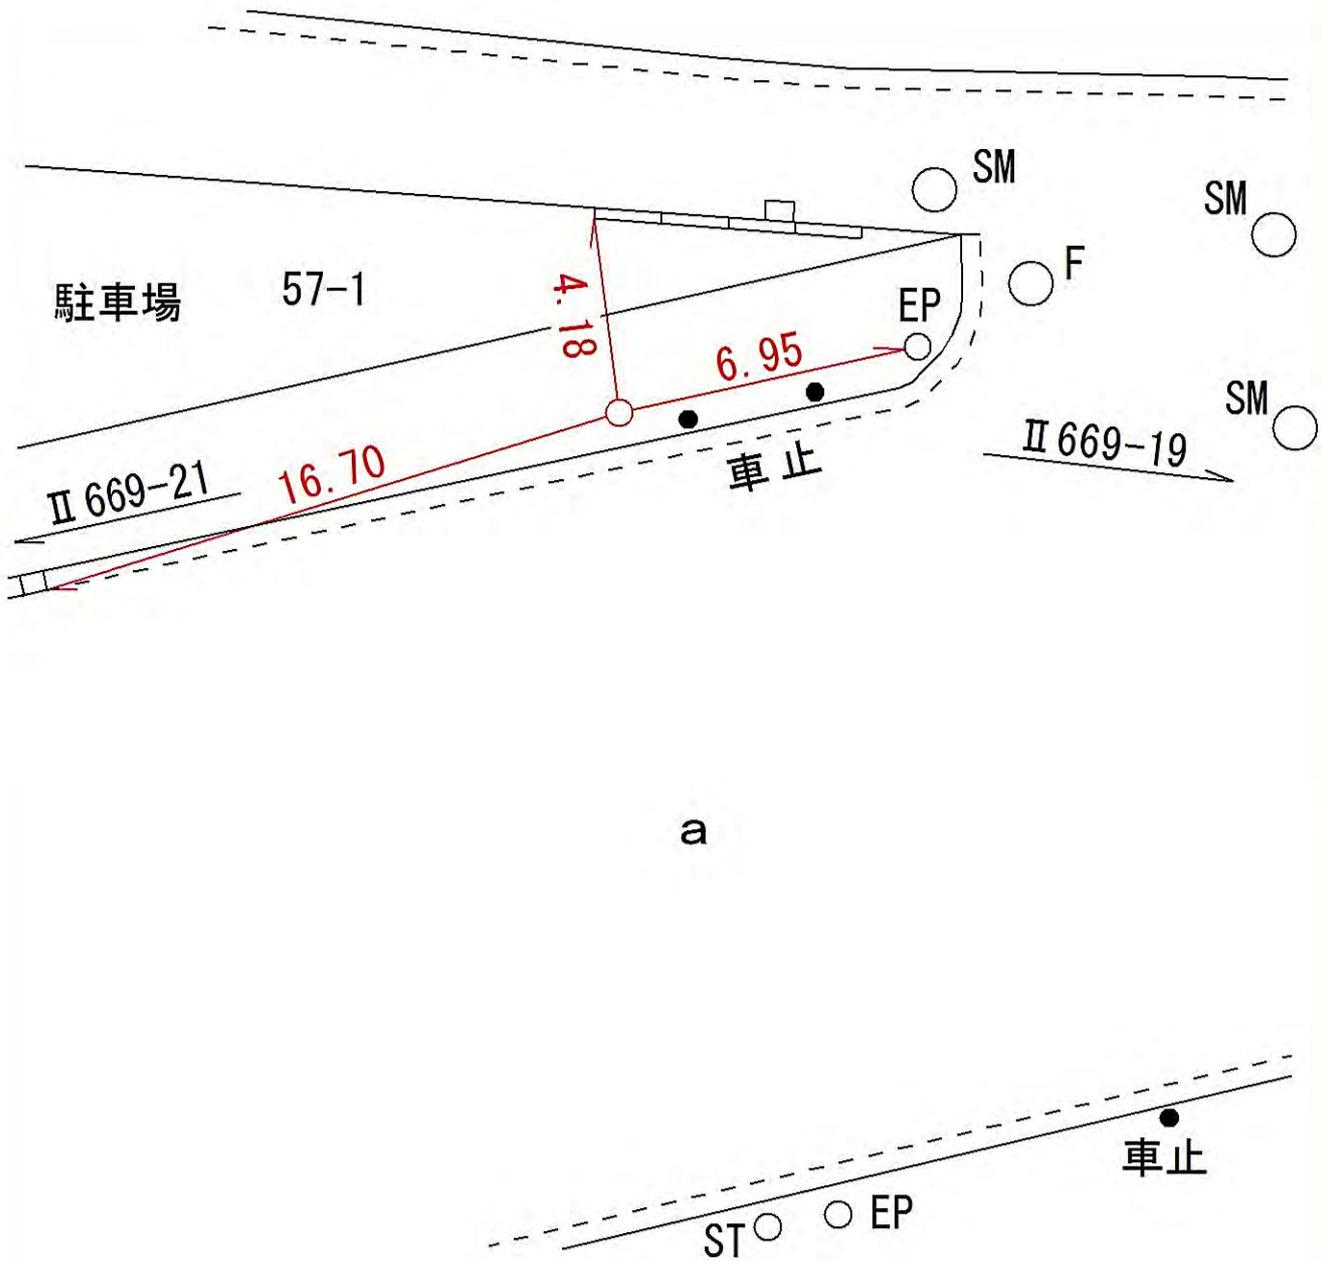

所在地

標識ノ種類

点番号

線番号

II 699


21

金属標・鋏・木杭

要 図

キザミ

横浜市都筑区大熊町1-1番地先

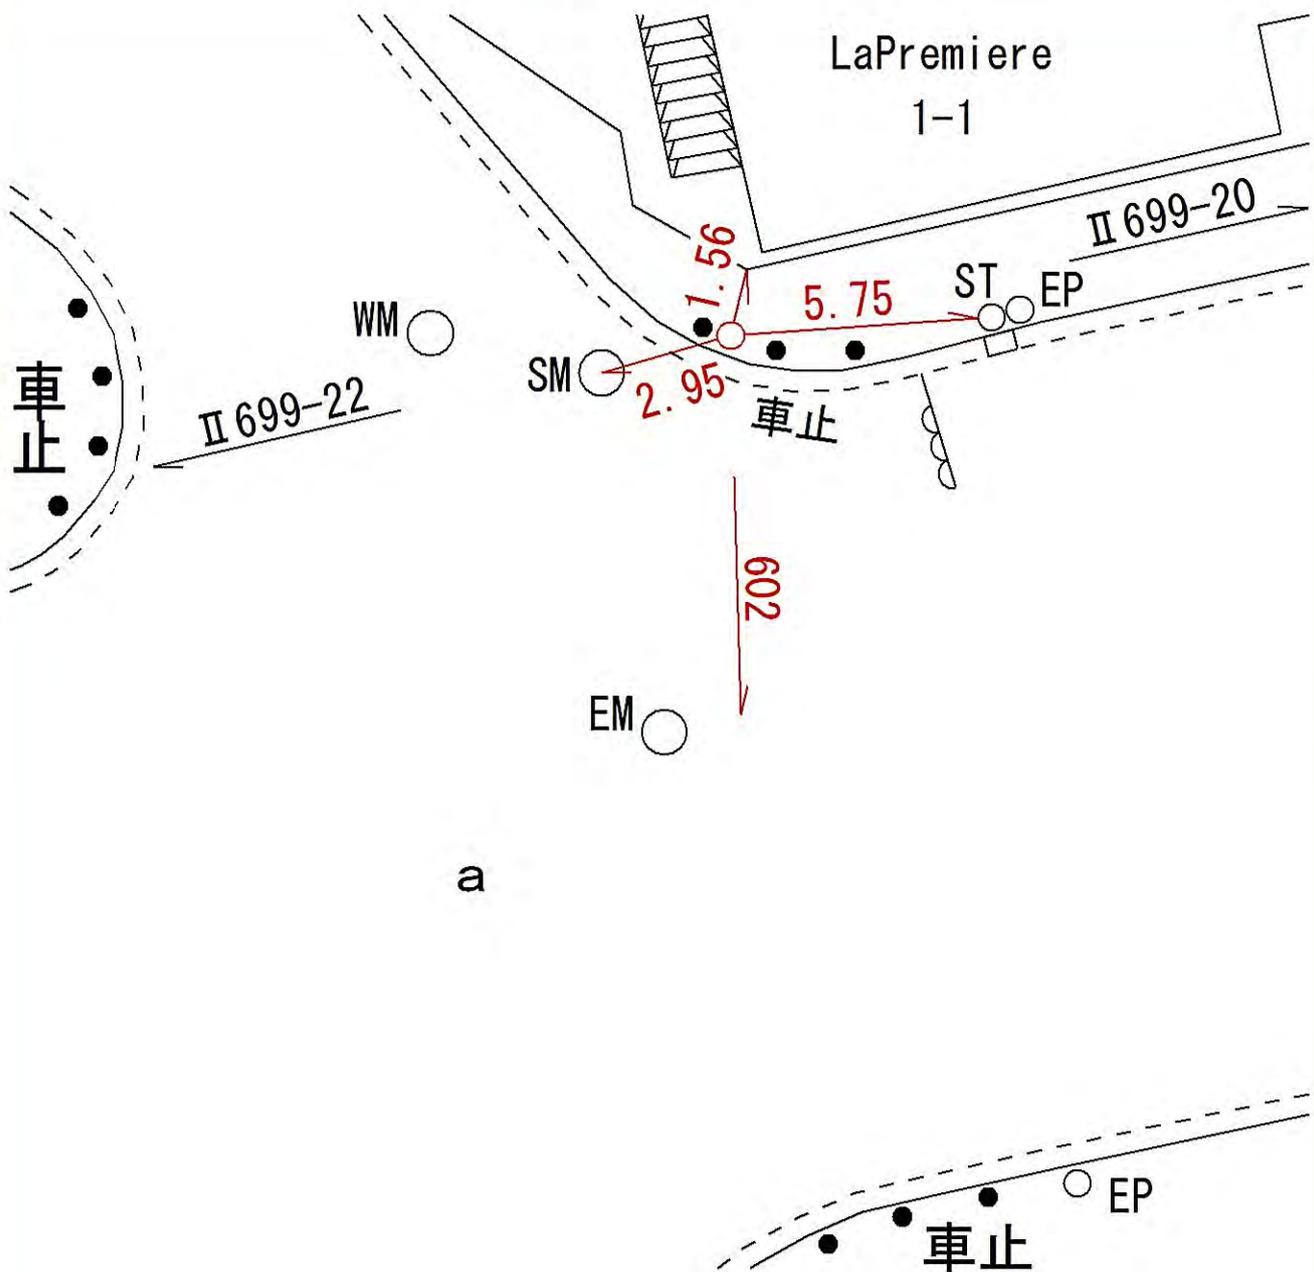

線
番
号

点
番
号

標 識 ノ 種 類

所
在
地

Ⅱ 699

22


金属標・鋸・木杭

要

図

キザミ

横浜市都筑区折本町437番地先

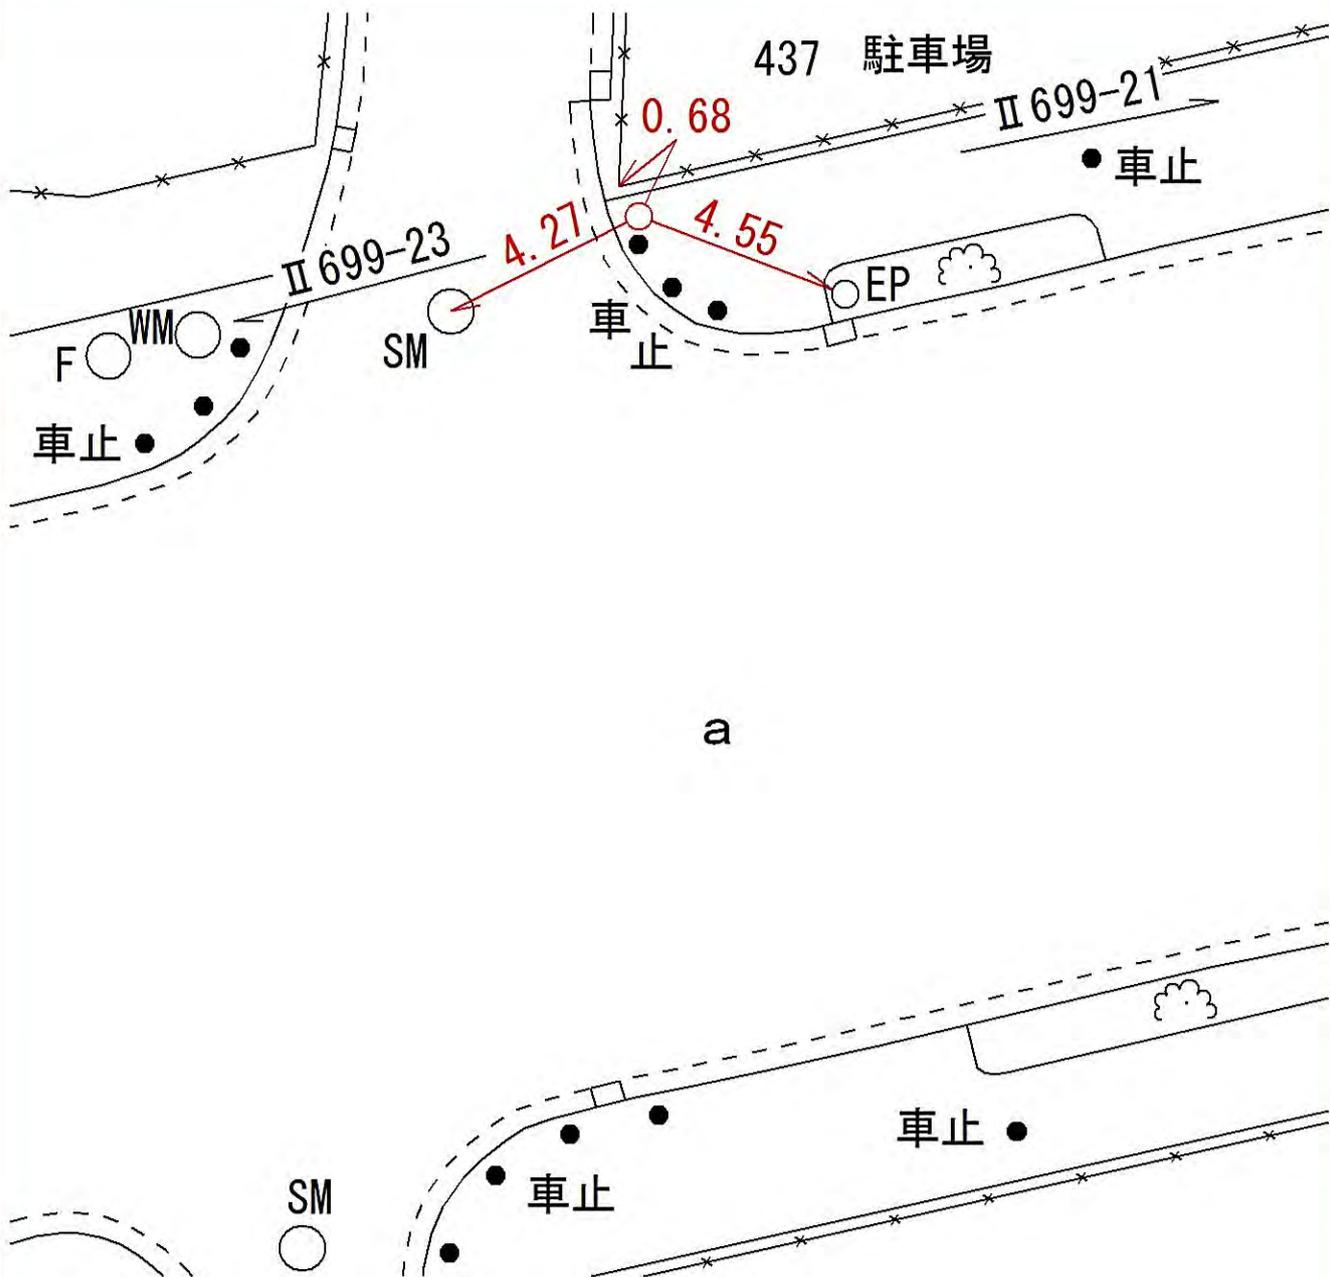

線
番
号

点
番
号

標 識 ノ 種 類

所
在
地

Ⅱ 699

23

金属標・鋸・木杭

要

図

キザミ

横浜市都筑区折本町340-1番地先



所在地

横浜市都筑区東方町380-1番地先

標識ノ種類

金属標・鋏・木杭

キザミ

線番号

II 699

点番号

25

要 図



所在地

横浜市都筑区東方町365-1番地先

標識ノ種類

金属標・鋸・木杭

キザミ


点番号

26

線番号

II 699

要 図

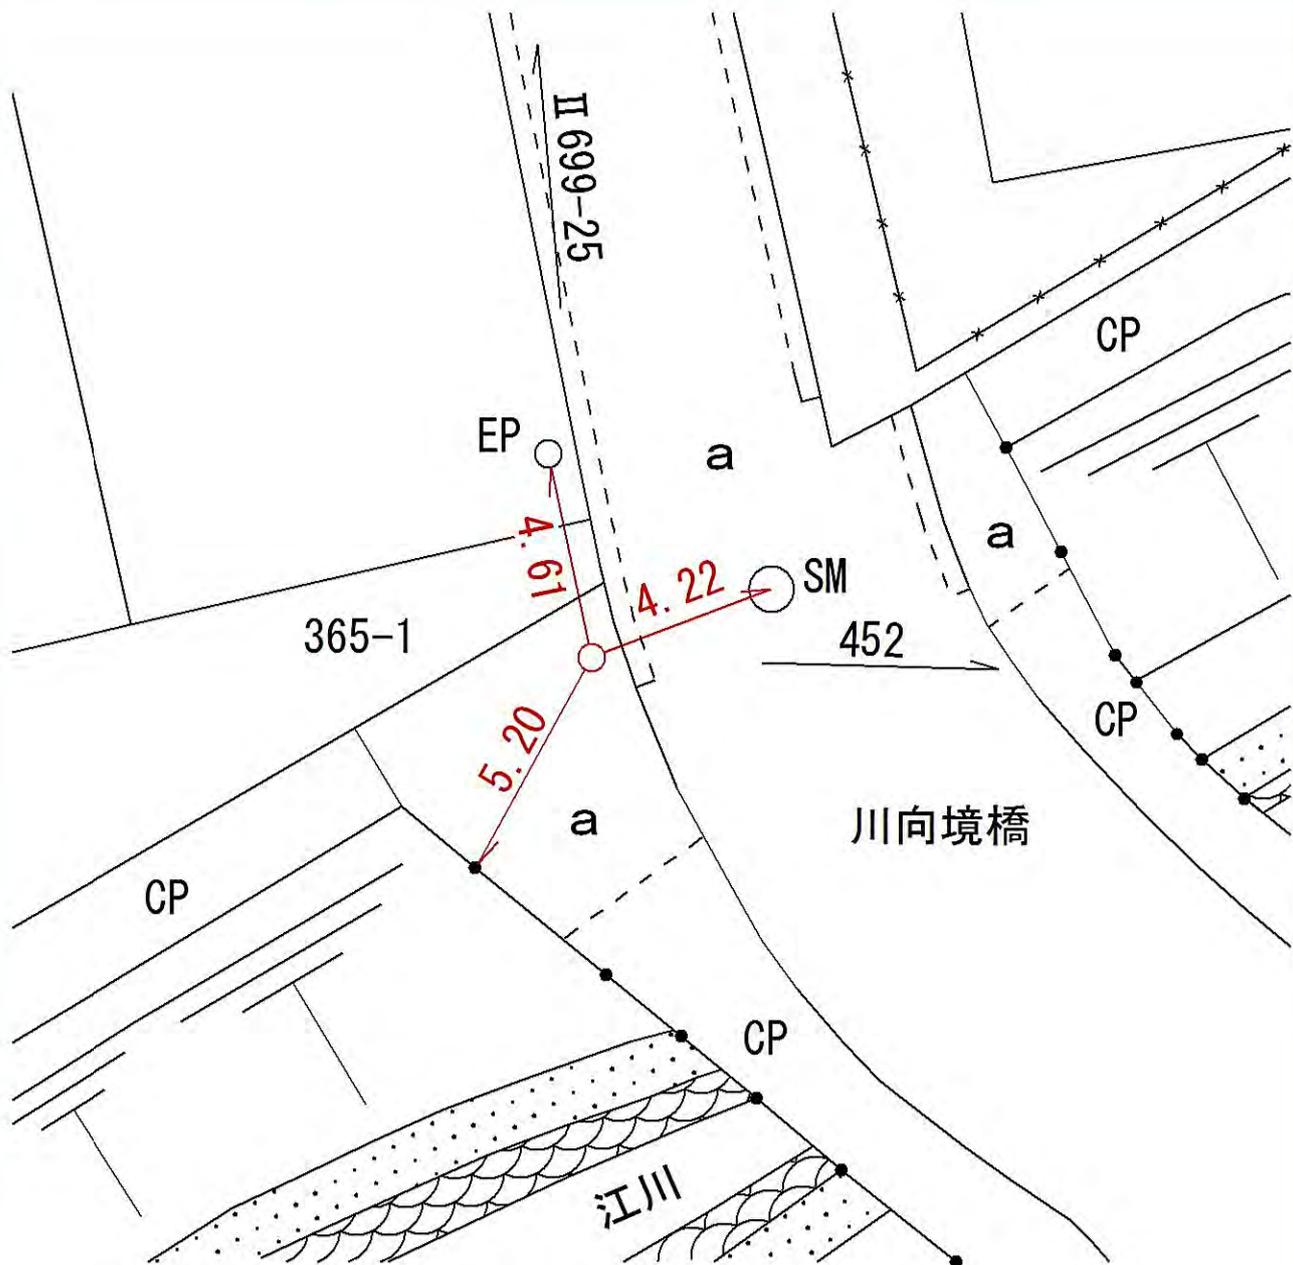

線
番
号

点
番
号

標 識 ノ 種 類

所
在
地

II 699

27


金属標・鋸・木杭

要

図

キザミ

横浜市都筑区川向町999-2番地先

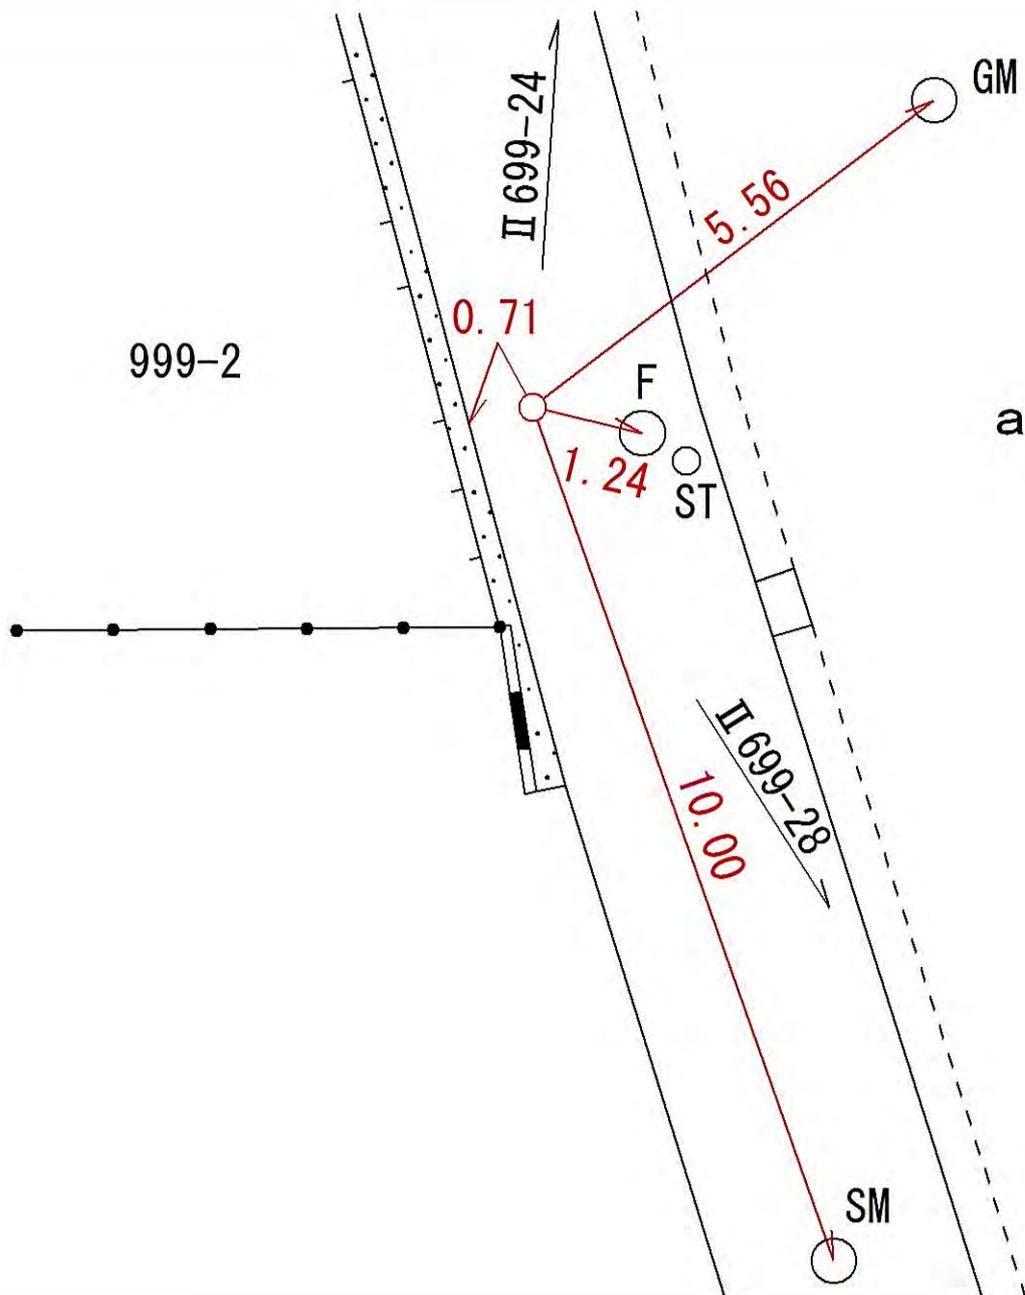

所在地

横浜市都筑区川向町591-1番地先

標識ノ種類

金属標・鋏・木杭

キザミ


線番号

II 699

点番号

28

要 図

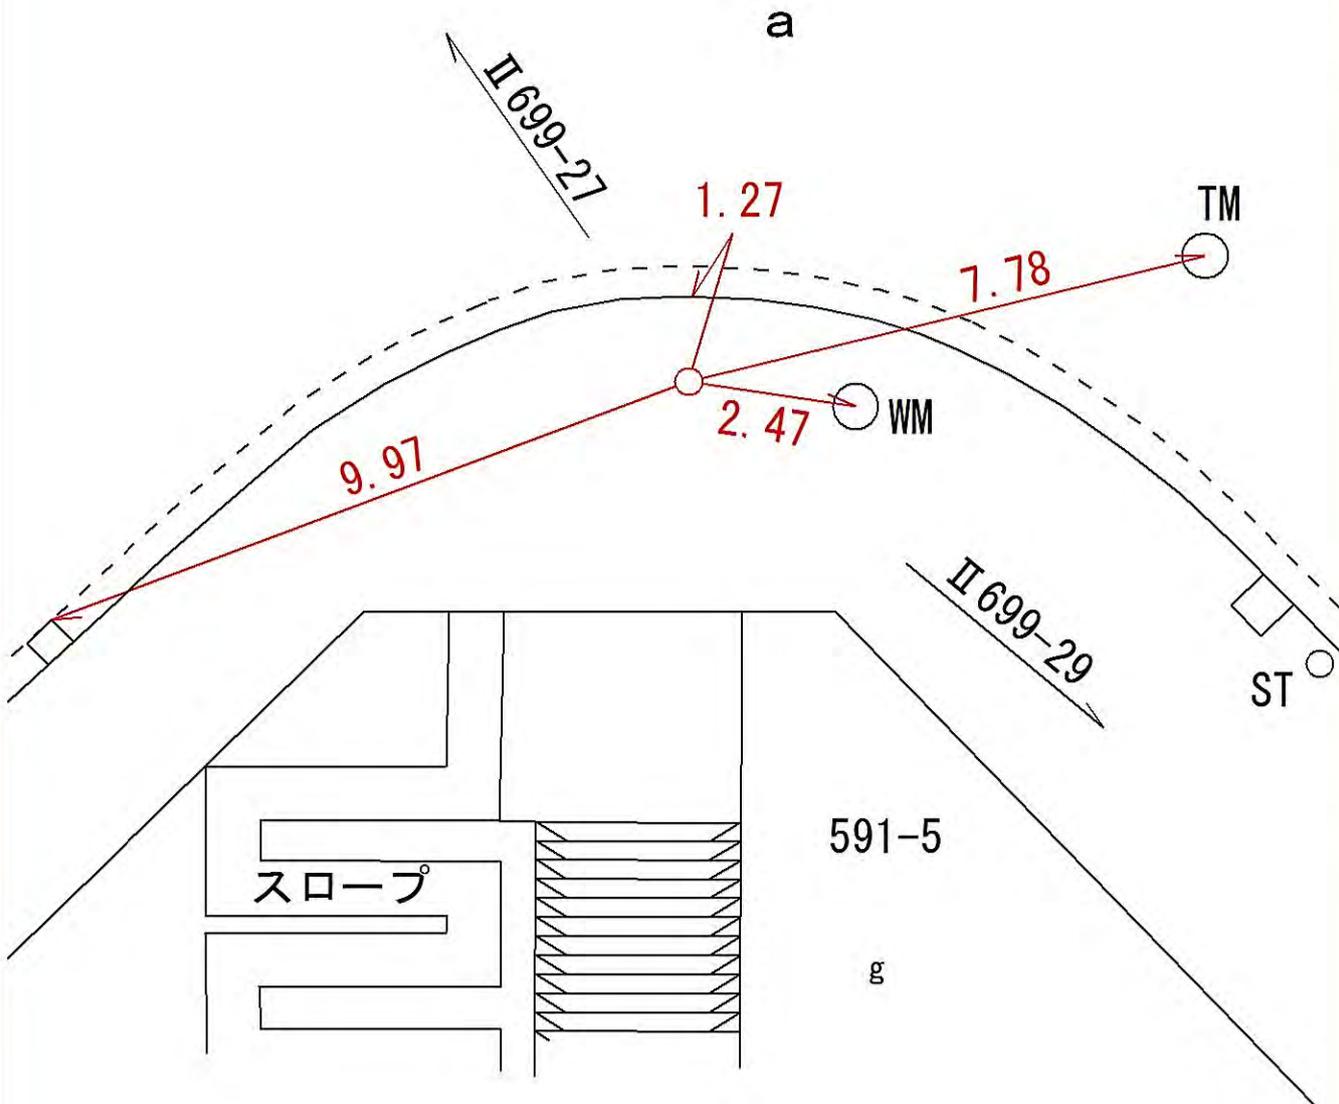

所在地

横浜市港北区川向町675-9番地先

標識ノ種類

金属標・鋏・木杭

キザミ


線番号

II 699

点番号

29

要 図

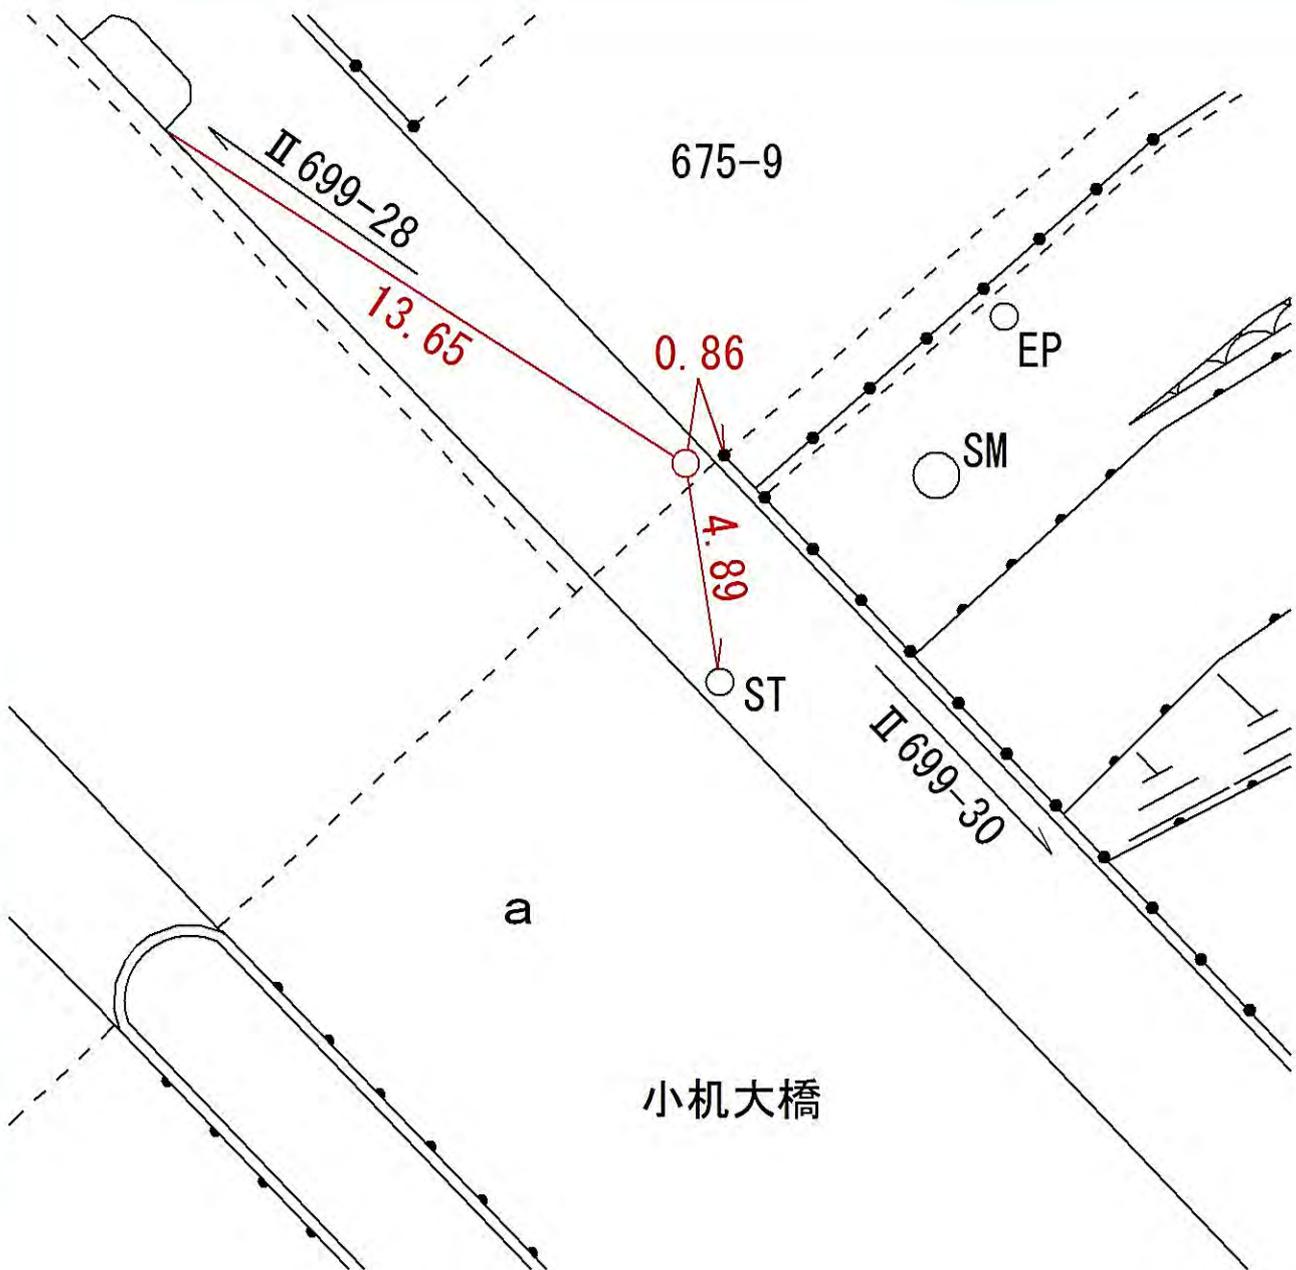

所在地

横浜市港北区小机町1709-1番地先

標識ノ種類

金属標・鋳・木杭

点番号


31

線番号

II 699

キザミ

要 図

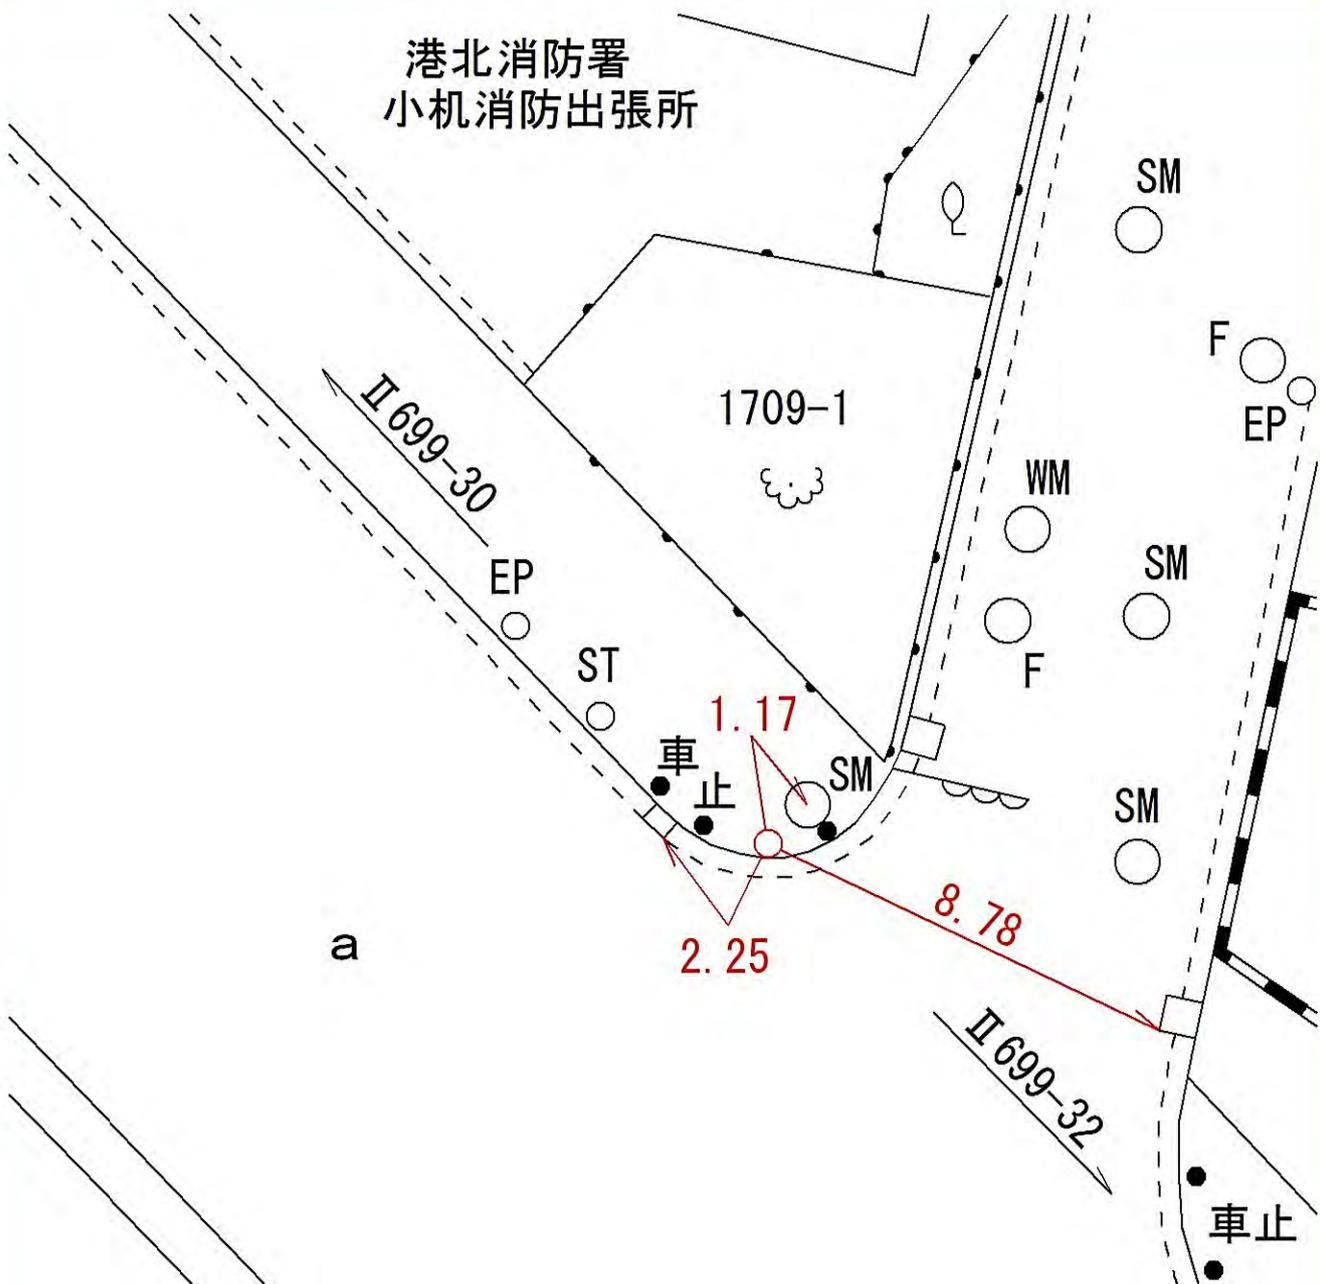

所在地

横浜市港北区小机町1645-1番地先

標識ノ種類

金属標・鋌・木杭

キザミ


線番号

II 699

点番号

32

要 図

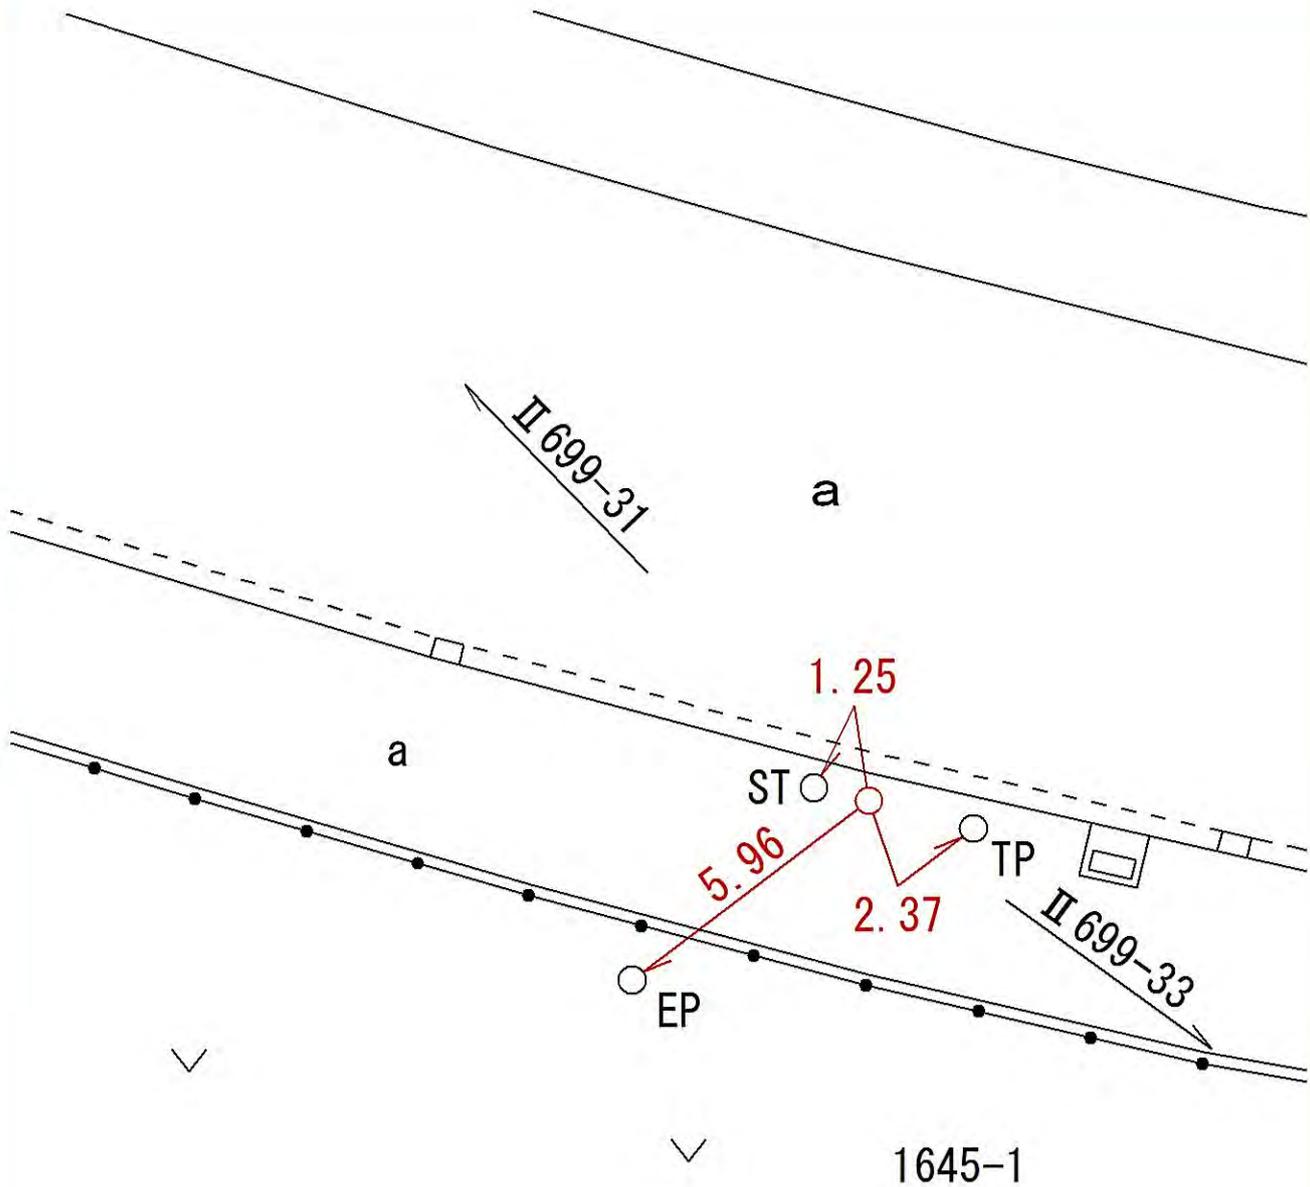

所在地

横浜市港北区小机町2295-3番地先

標識ノ種類

金属標・鋏・木杭

キザミ

点番号

34


線番号

II 699

要 図

新横浜公園

2295-3

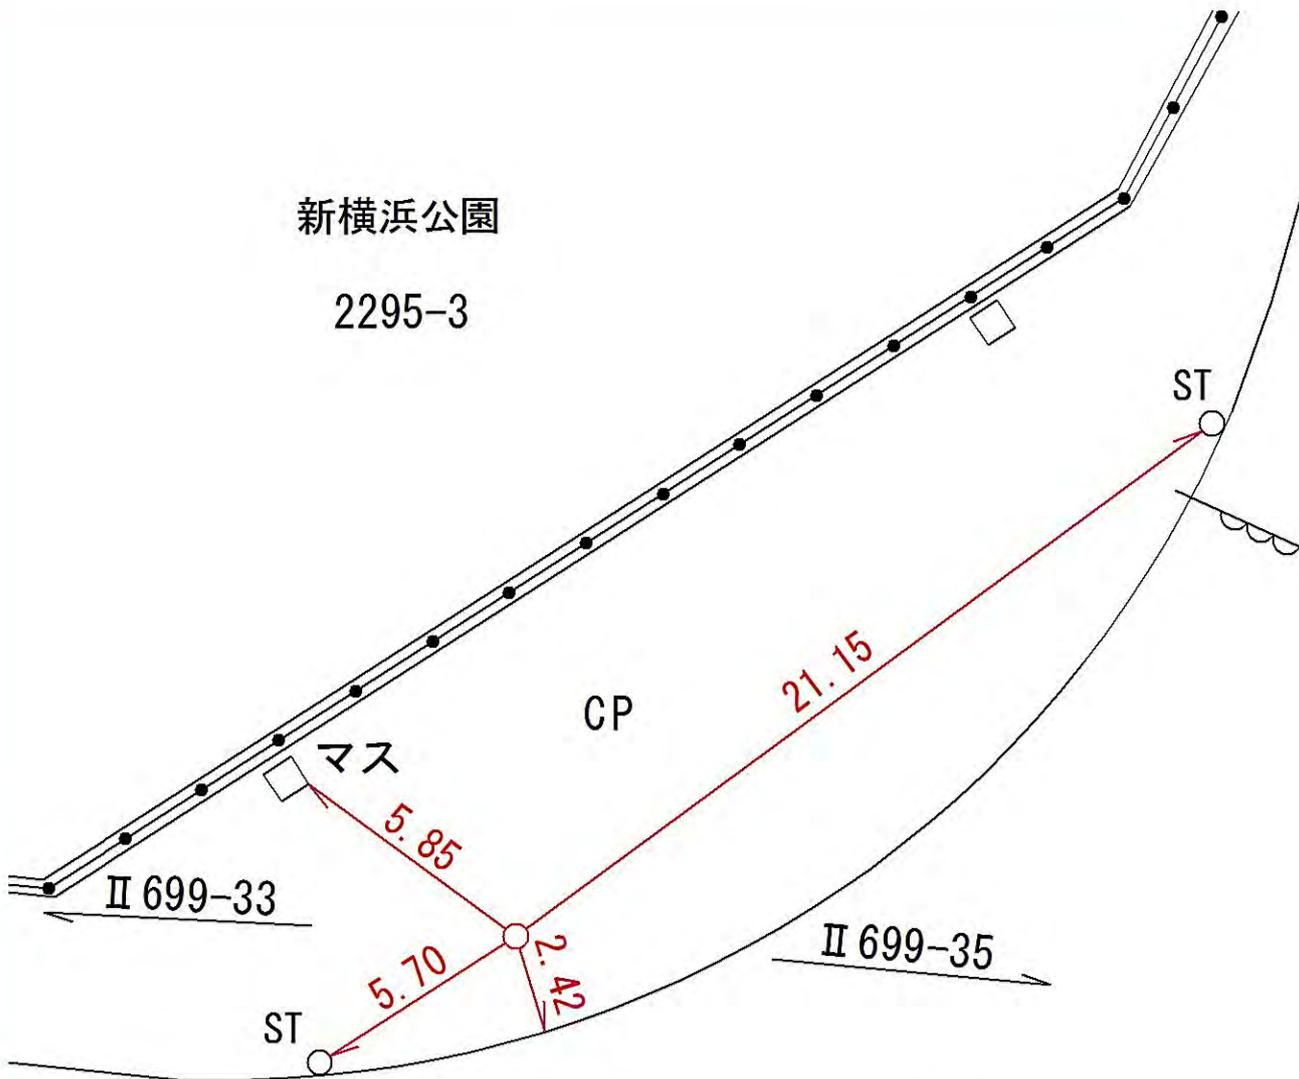

a

