

所在地

横浜市鶴見区元宮一丁目694-1番地先

標識ノ種類

金属標・鋸・木杭

点番号

1

キザミ

線番号

II 700

要 図



所在地

横浜市鶴見区元宮一丁目646-7番地先

標識ノ種類

金属標・鋏・木杭

キザミ


点番号

2

線番号

II 700

要 図

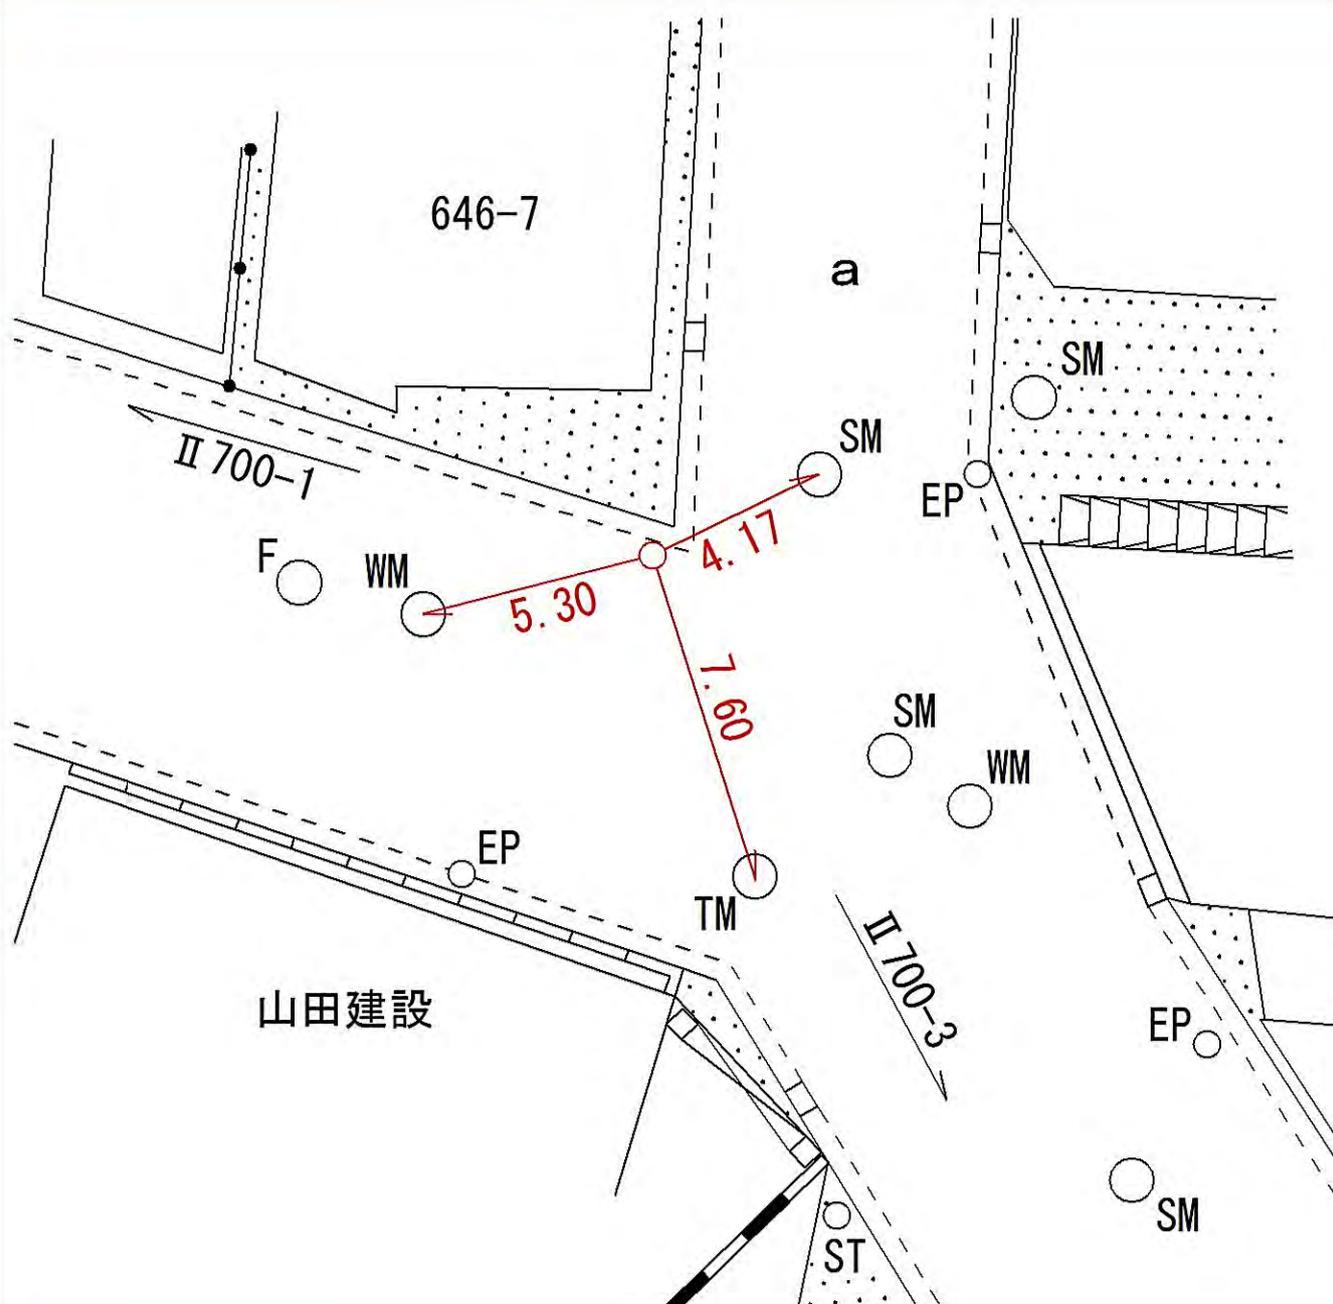

所在地

横浜市鶴見区市場上町480-1番地先

標識ノ種類

金属標・鋏・木杭

キザミ


点番号

4

線番号

II 700

要 図

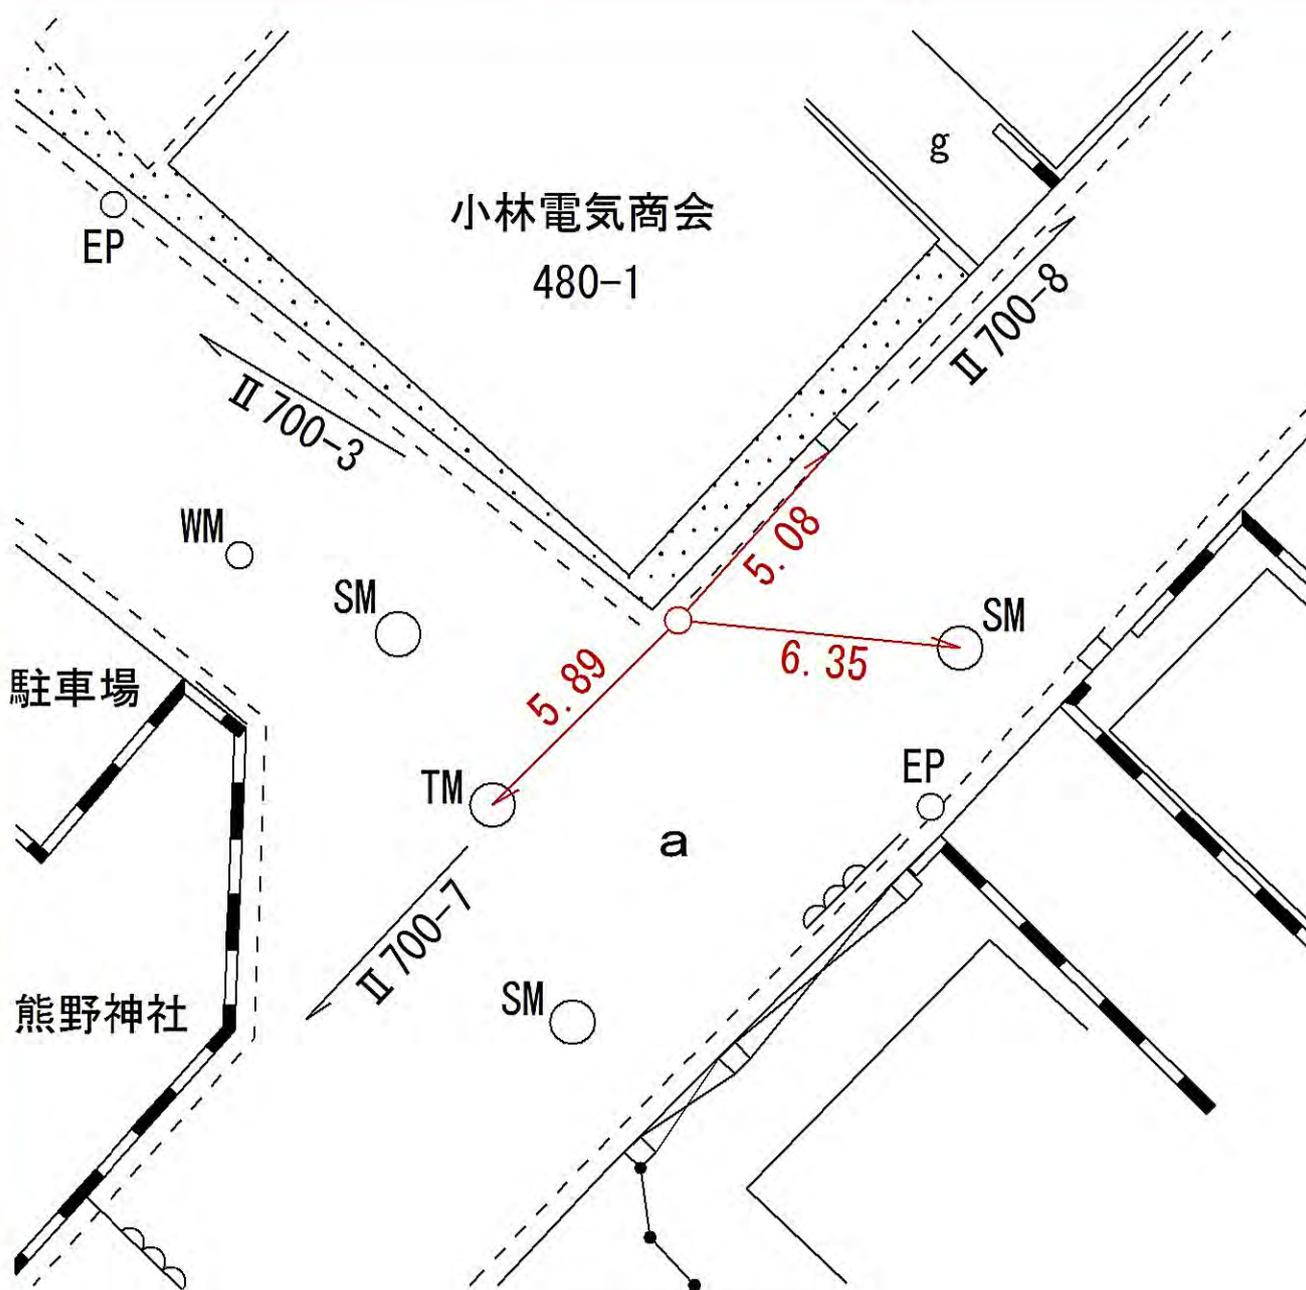

所在地

横浜市鶴見区市場下町1220-3番地先

標識ノ種類

金属標・鋌・木杭

キザミ


線番号

II 700

点番号

5

要 図

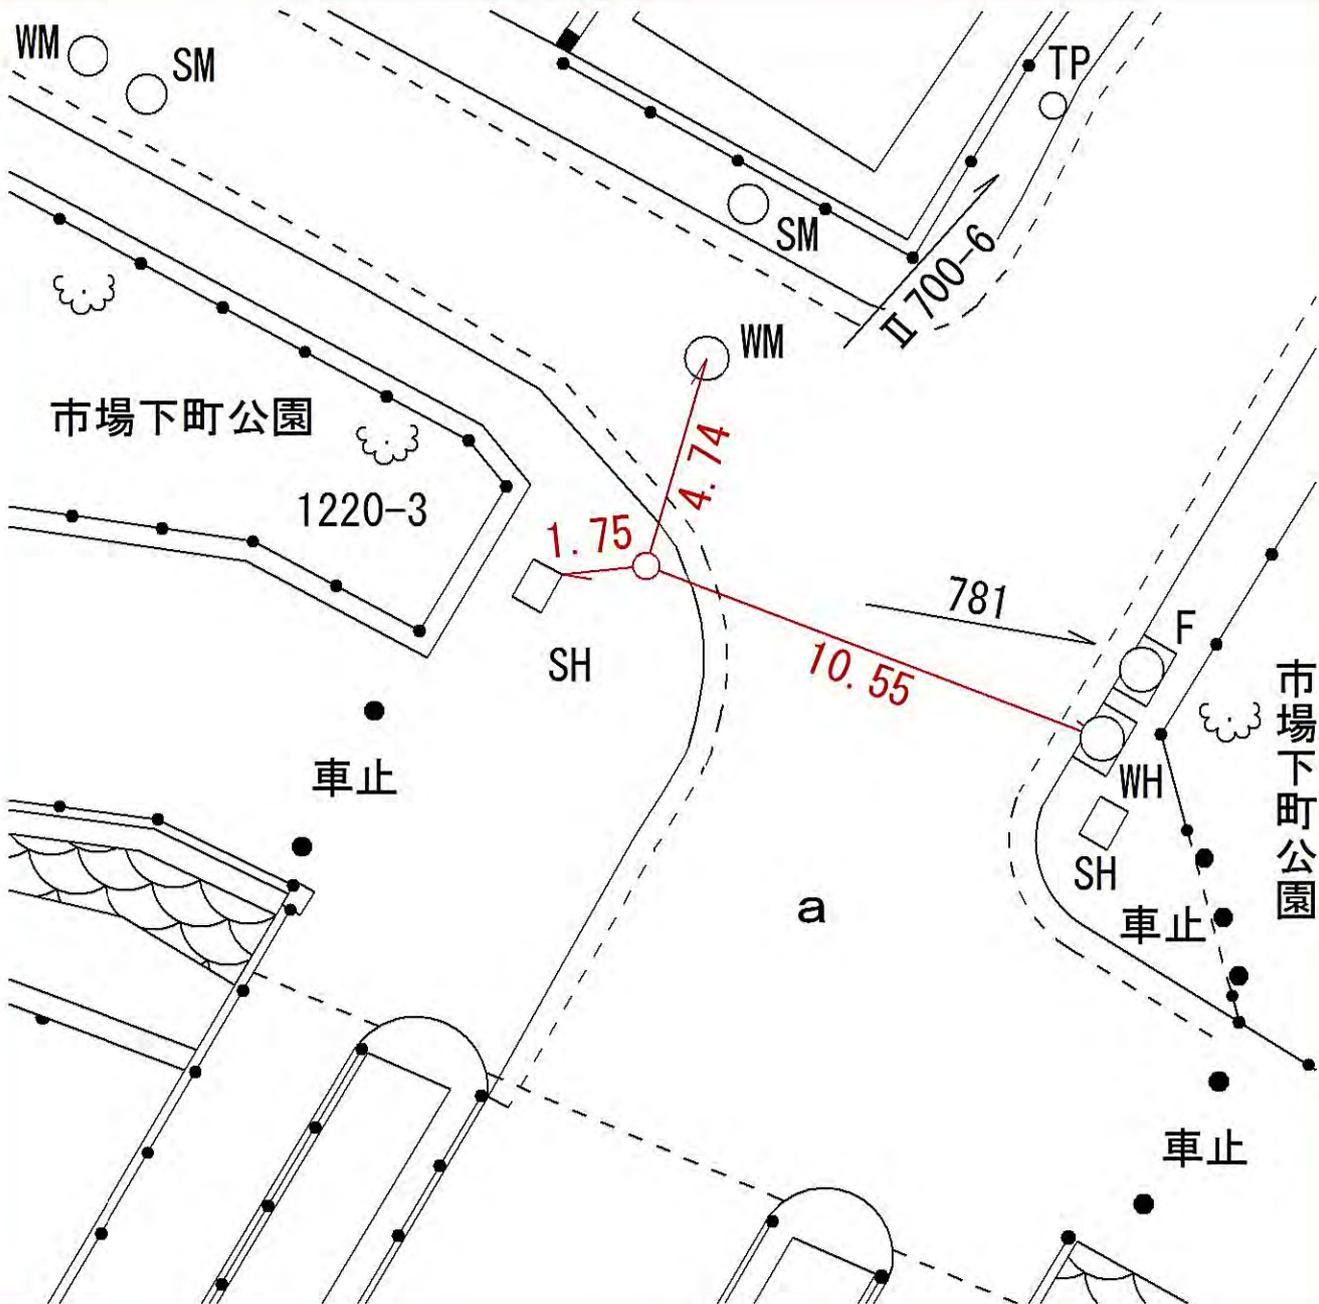

所在地

横浜市鶴見区市場東中町1489-2番地先

標識ノ種類

金属標・鋏・木杭

キザミ


線番号

II 700

点番号

7

要 図

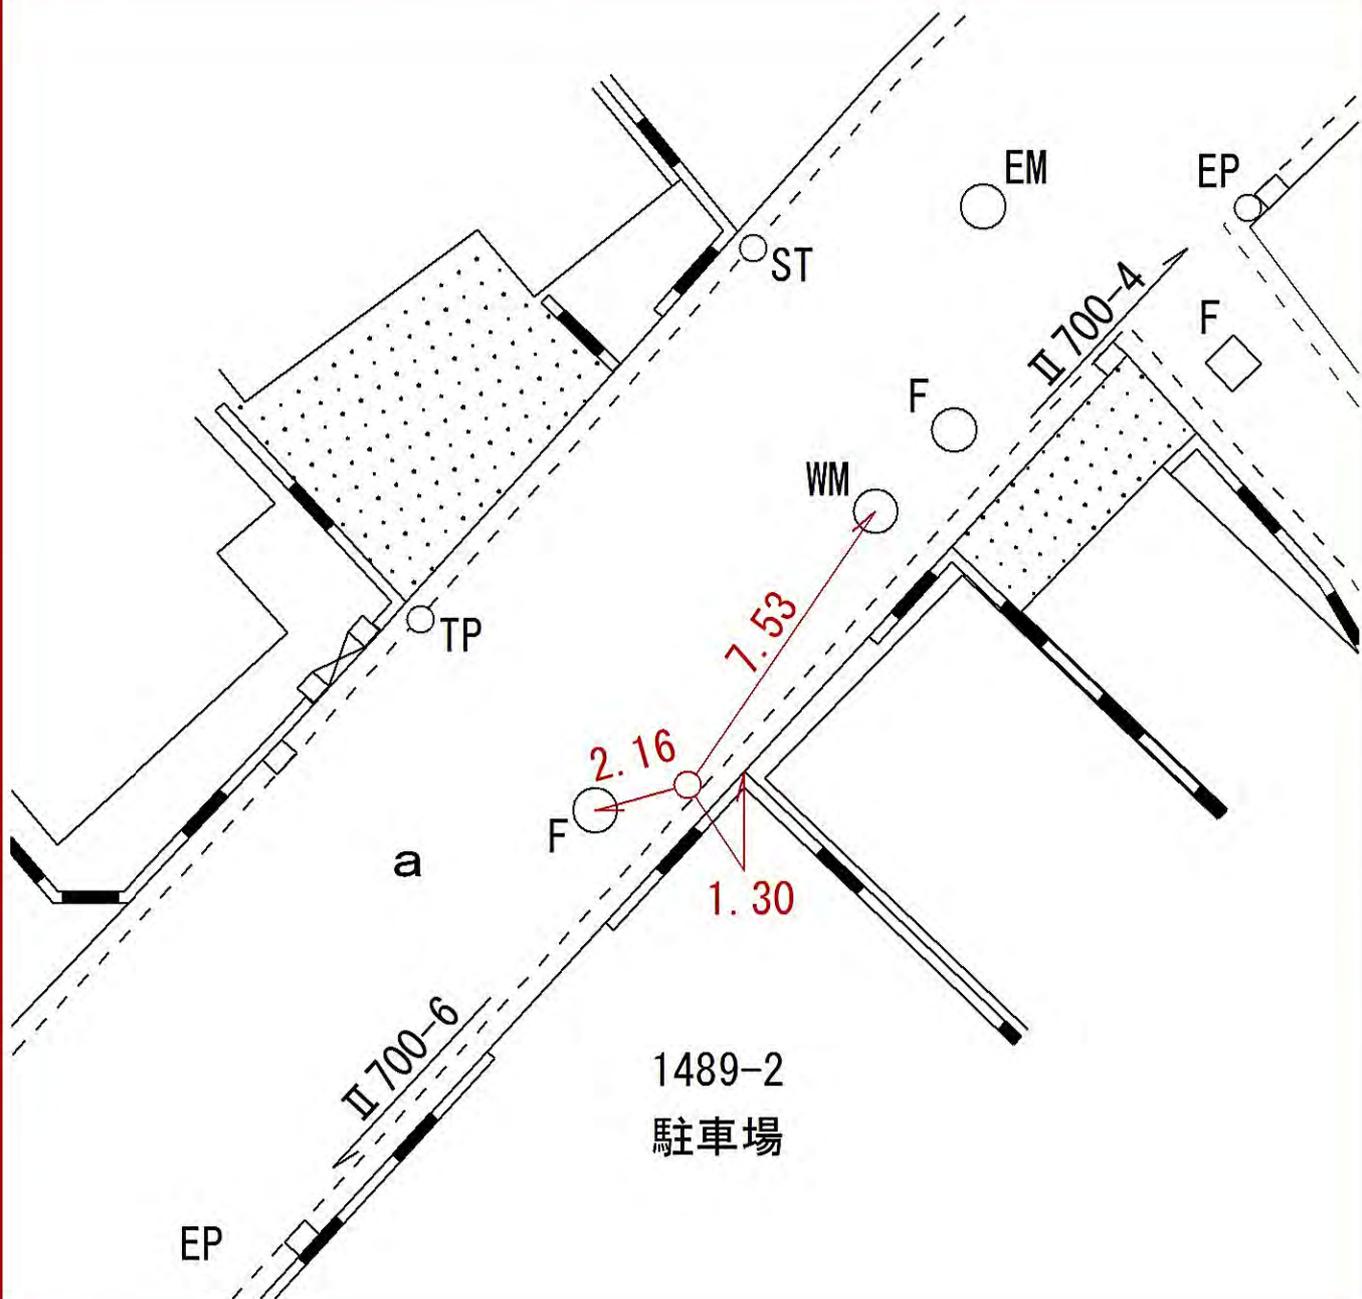

所在地

横浜市鶴見区市場上町472-1番地先

標識ノ種類

金属標・鋏・木杭

点番号


8

線番号

II 700

キザミ

要 図

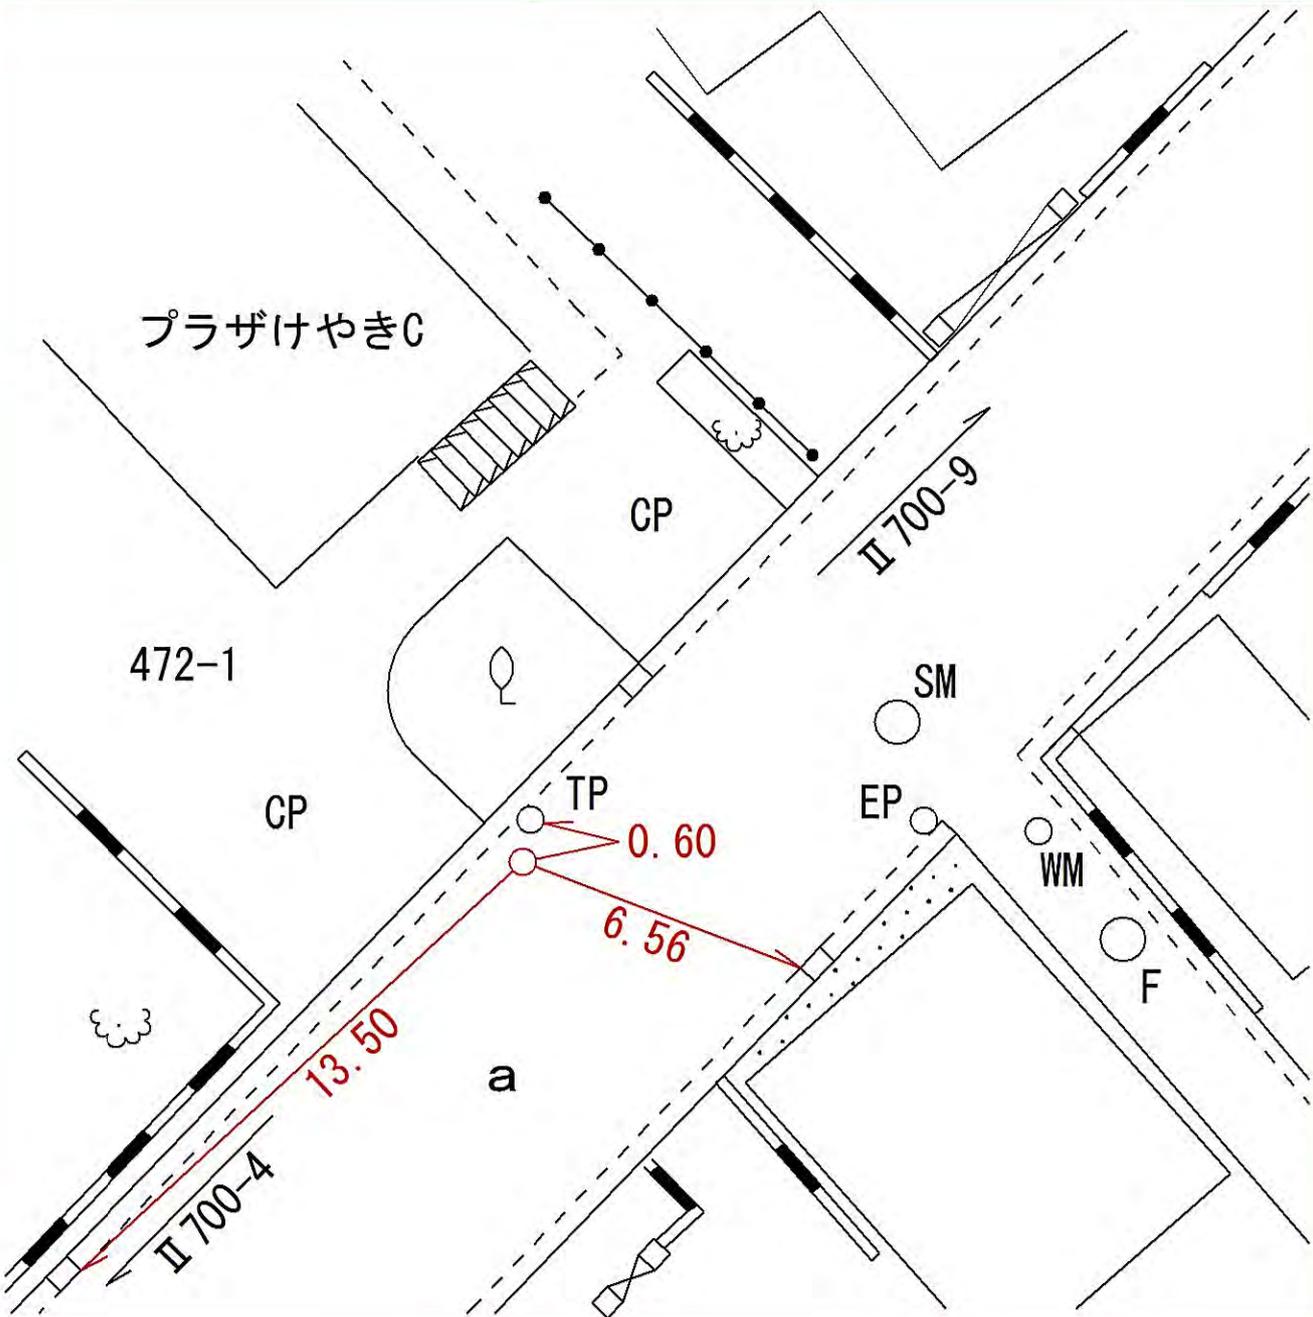

所在地

川崎市川崎区下並木70-3番地先

標識ノ種類

金属標・鋏・木杭

キザミ


線番号

II 700

点番号

9

要 図

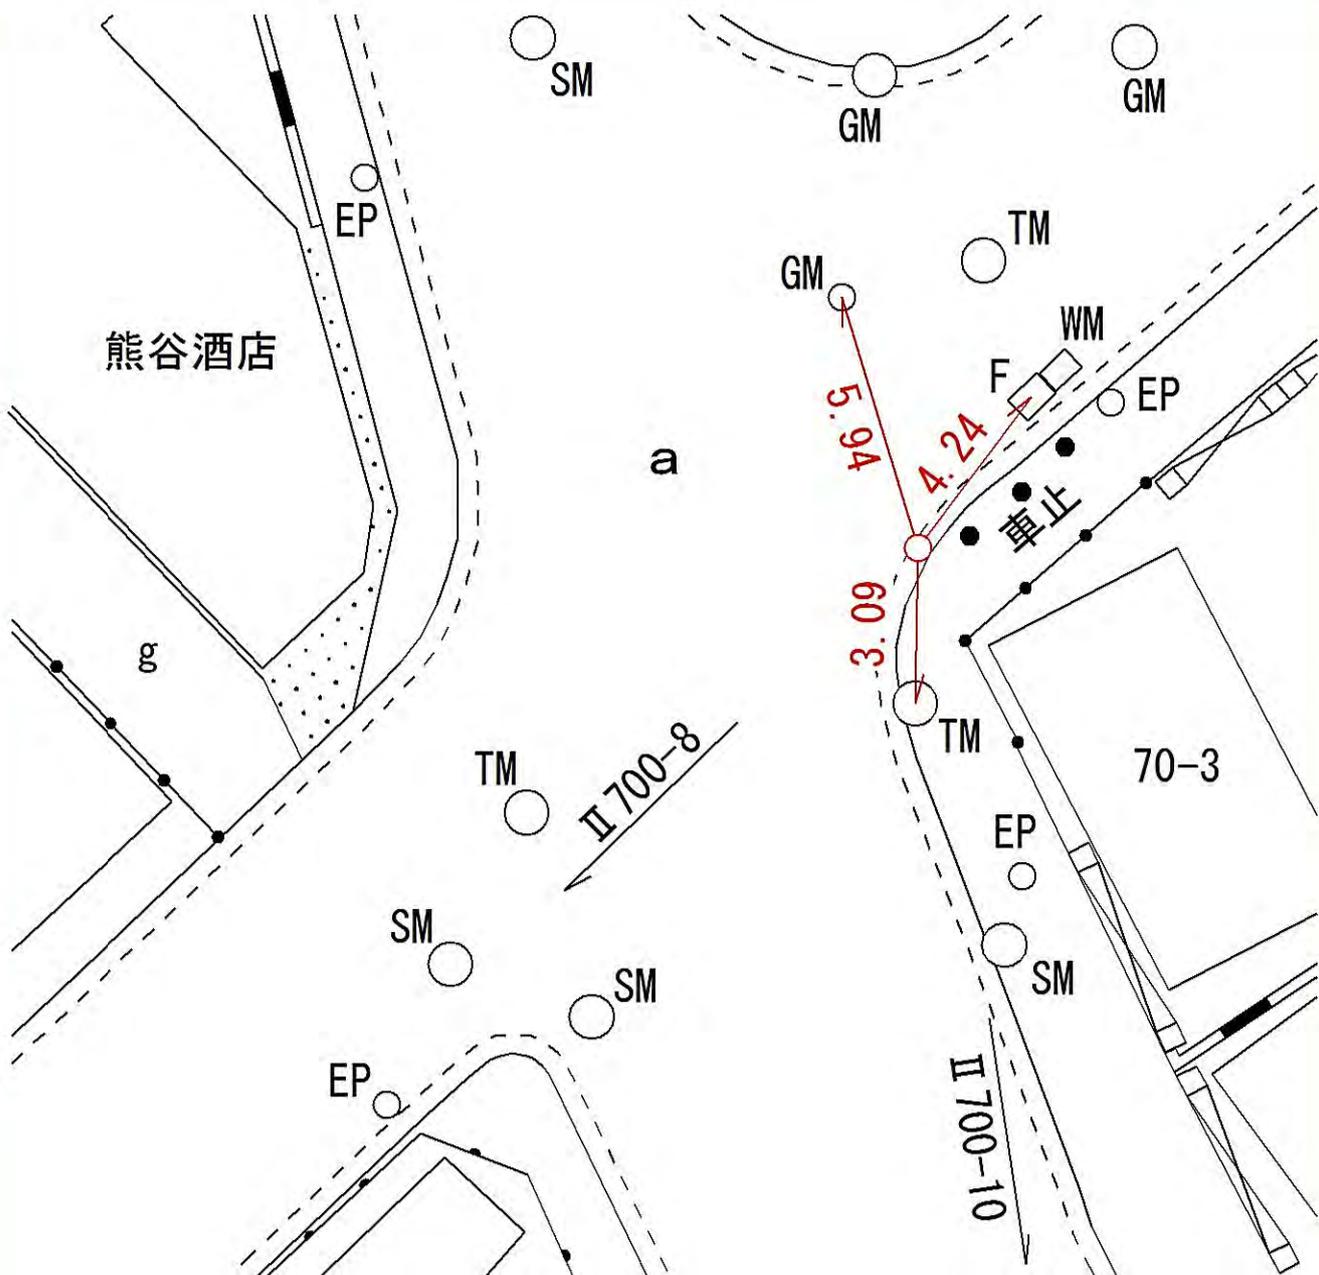

所在地

横浜市鶴見区市場大和町1657-3番地先

標識ノ種類

金属標・鋳・木杭

キザミ


線番号

II 700

点番号

10

要 図

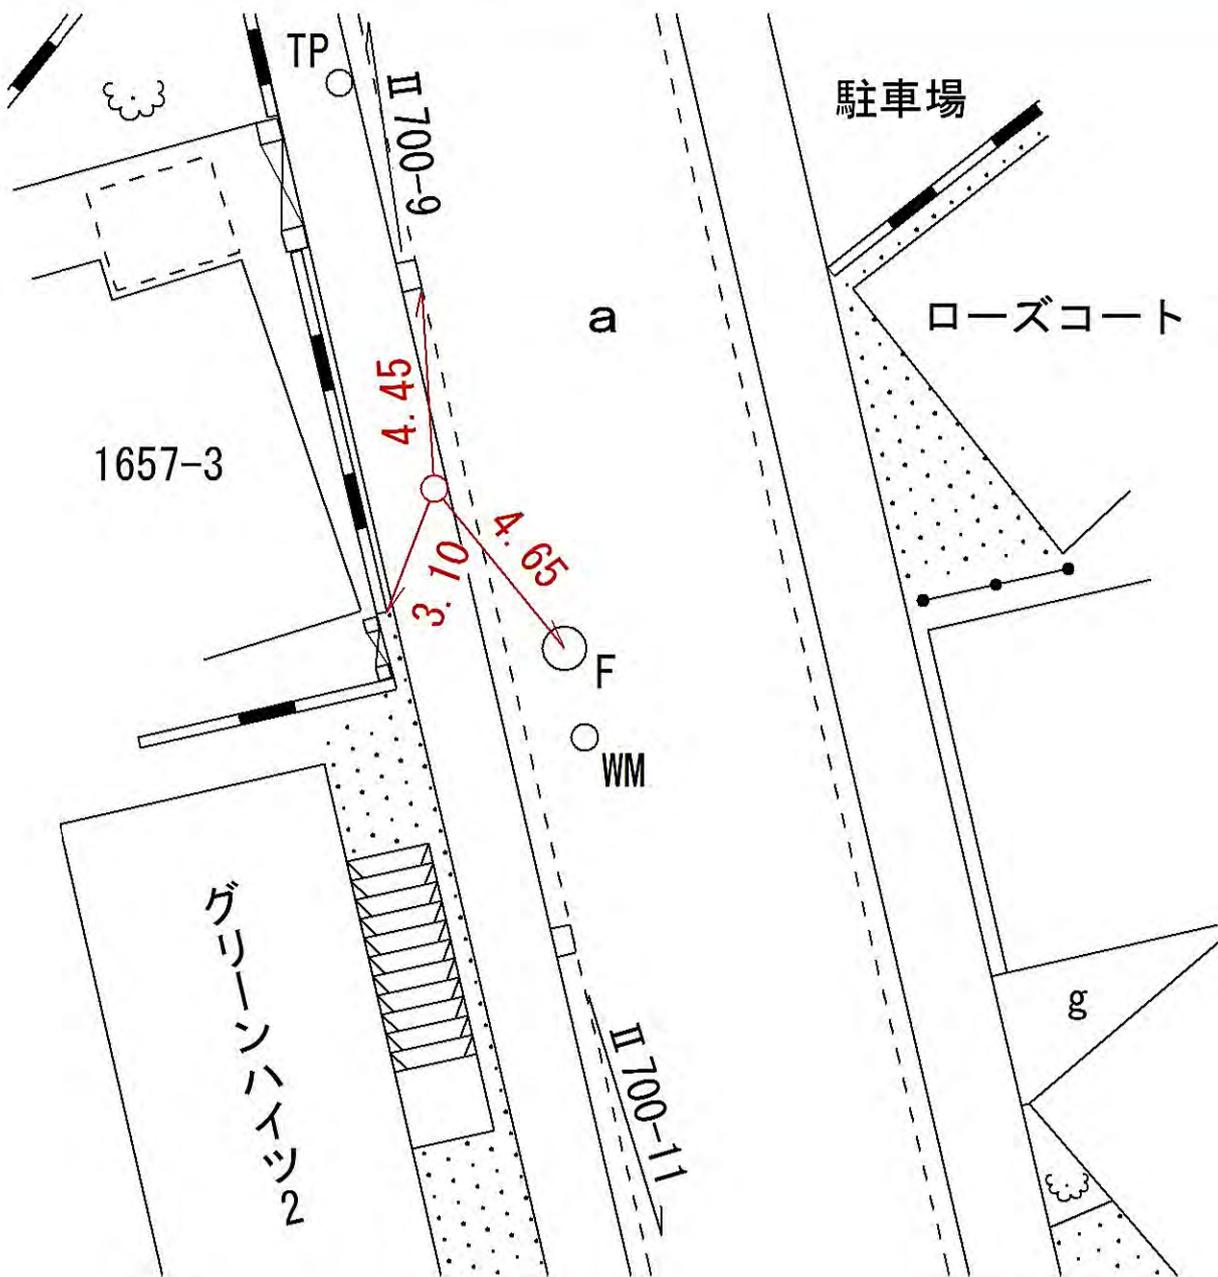

所在地


横浜市鶴見区平安町一丁目36-1番地先

標識ノ種類

金属標・鋌・木杭

キザミ

エクセルHAMA  
36-1

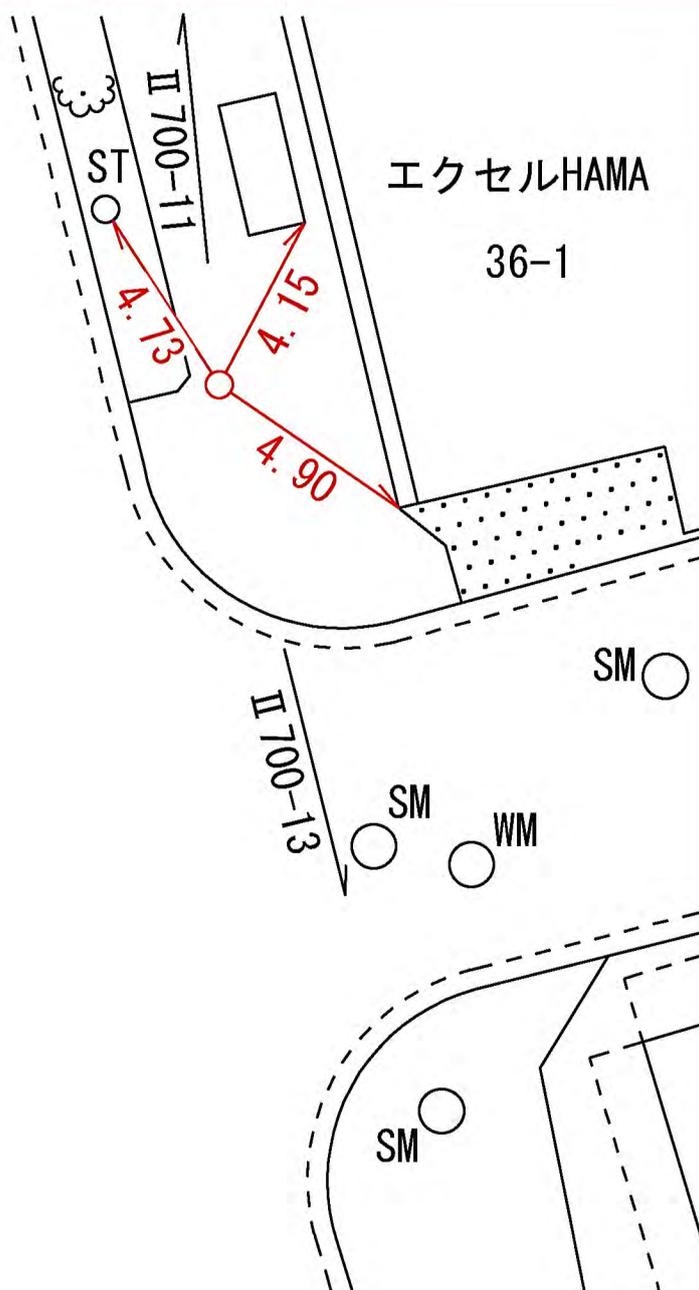

a

線番号

II 700

点番号

12

要

図

所在地

横浜市鶴見区菅沢町137-24番地先

標識ノ種類

金属標・鋏・木杭

キザミ


点番号

13

線番号

II 700


要 図

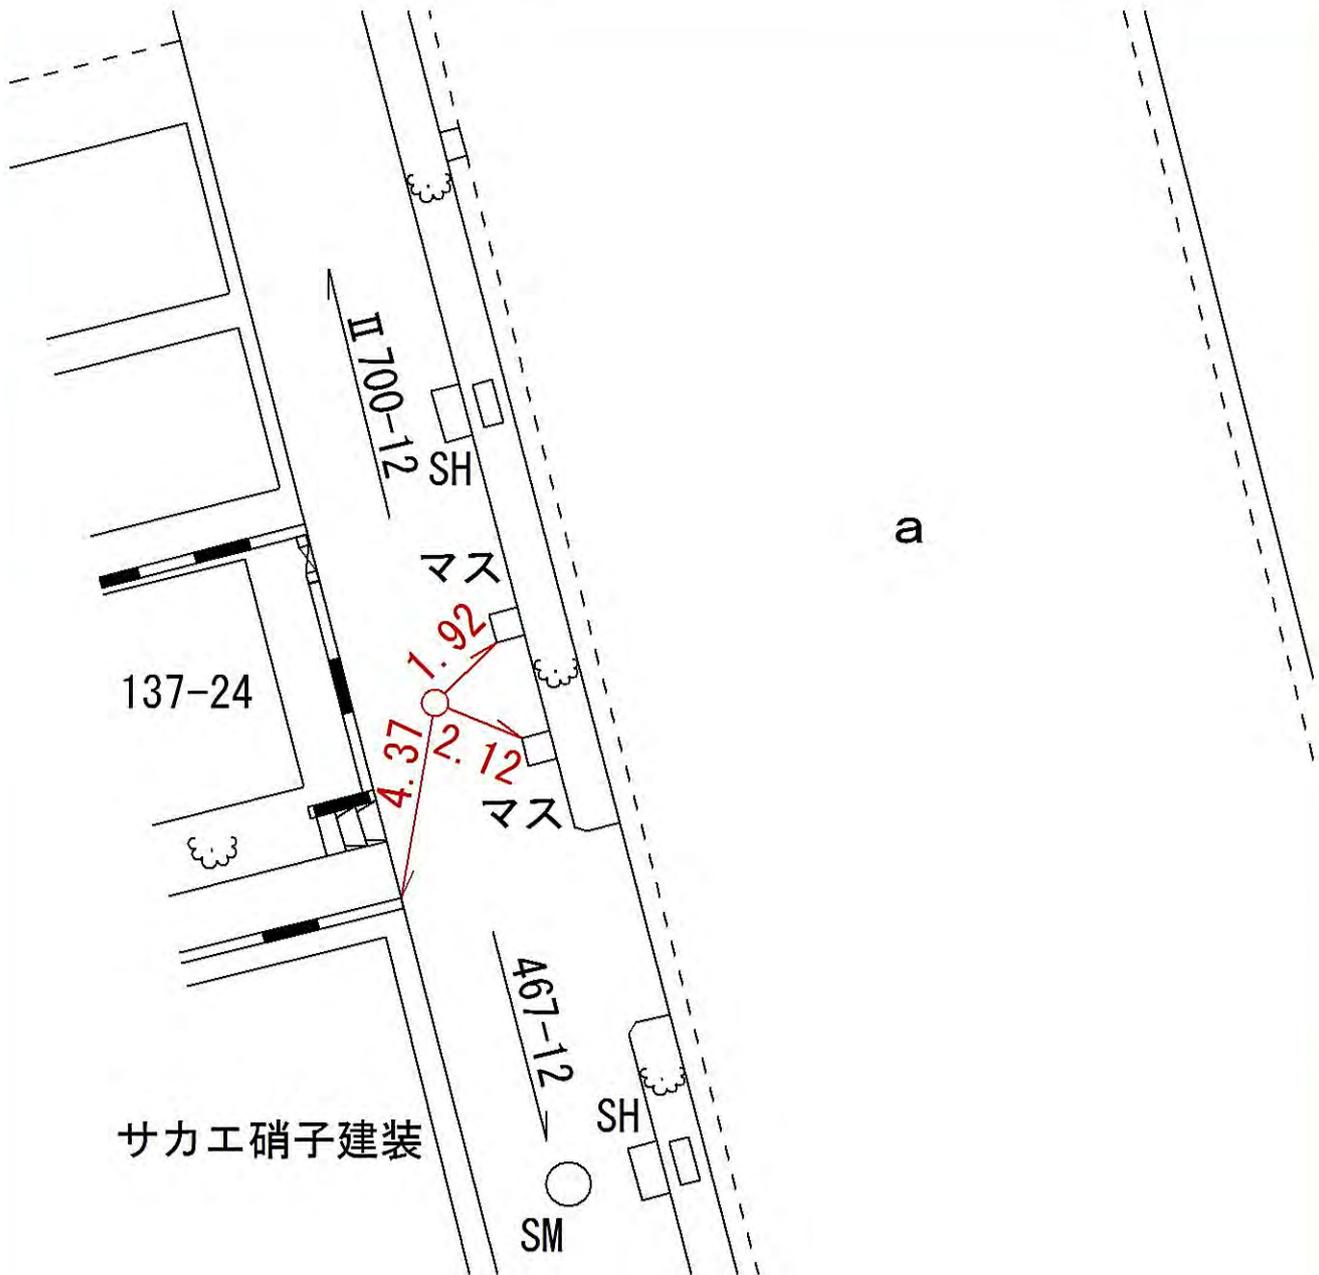

線番号	点番号	標識ノ種類	所在地
-----	-----	-------	-----

II 701	1	<div style="border: 1px solid black; border-radius: 50%; padding: 5px; display: inline-block;">金属標</div> ・鋸・木杭	横浜市神奈川区恵比須町8-3番地先
--------	---	--	-------------------

要 図	キザミ
-----	-----

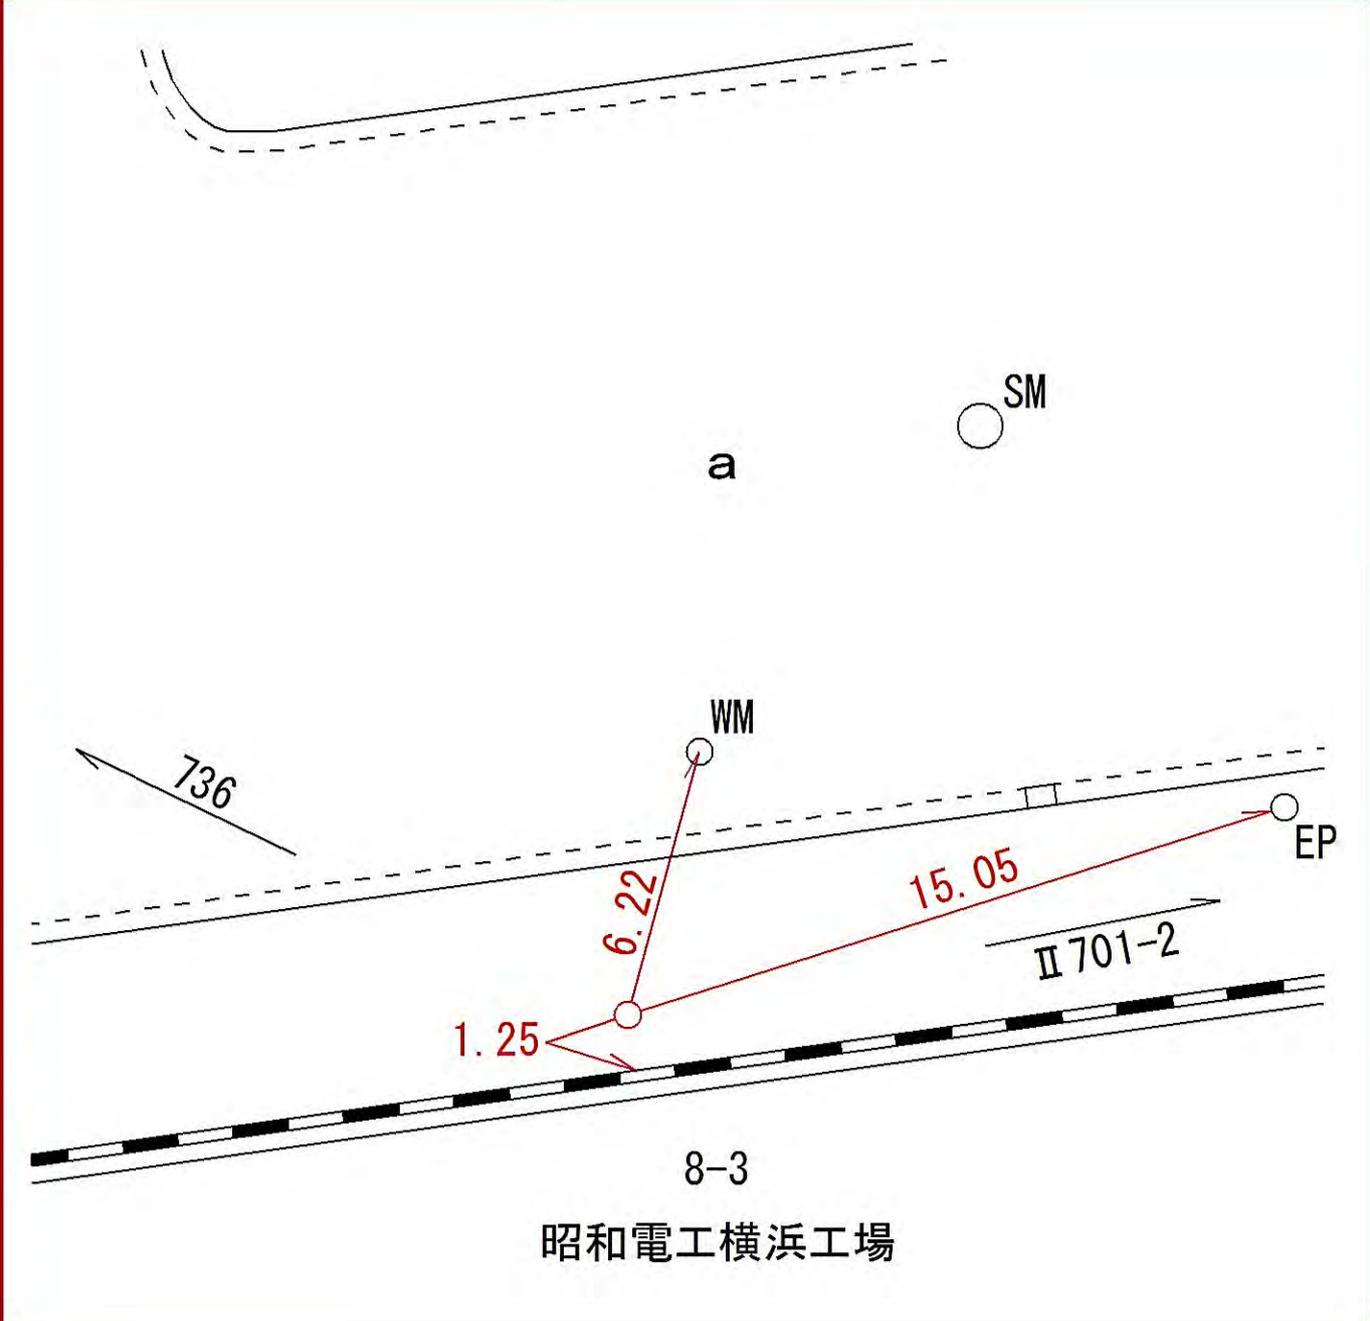

横浜市神奈川区恵比須町8-3番地先

線  
番  
号

点  
番  
号

標 識 ノ 種 類

所 在 地

Ⅱ 701

2


金属標・鋸・木杭

要

図

キザミ

横浜市神奈川区恵比須町 8 - 1 番地先

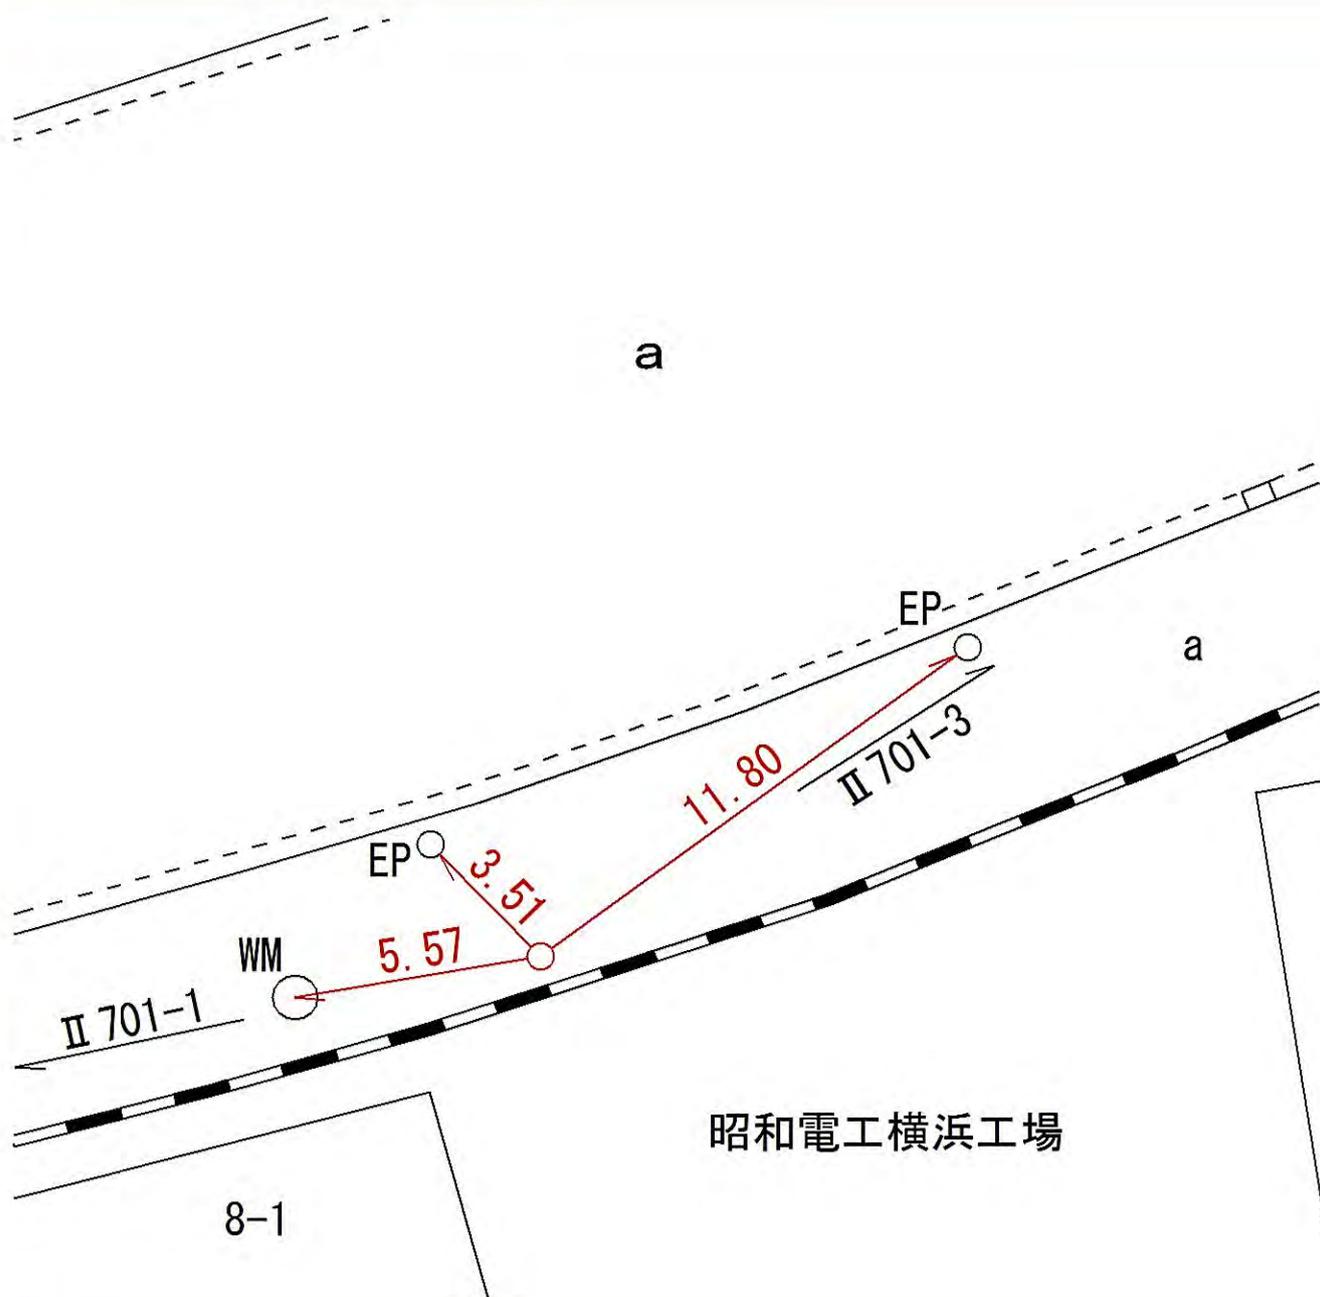

所在地

標識ノ種類

点番号

線番号

II 701


4

金属標・鋸・木杭

要 図

キザミ

横浜市神奈川区宝町6番地先

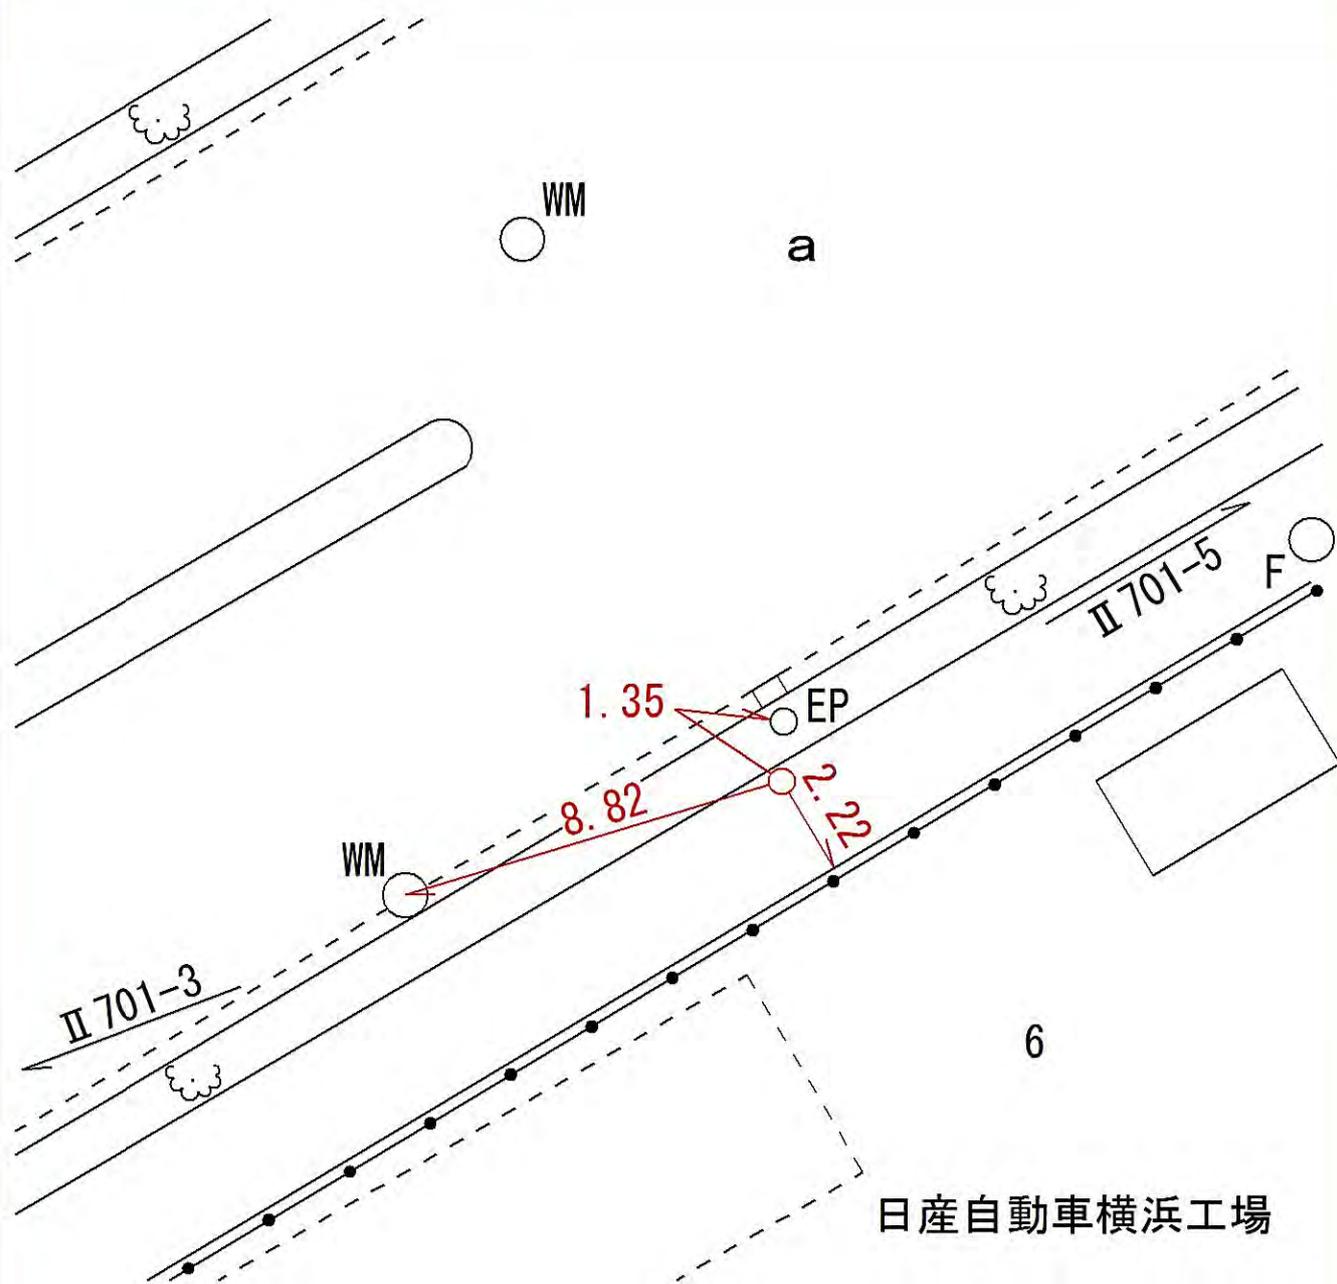

所在地

標識ノ種類

点番号

線番号

金属標・鋌・木杭


5

II 701

キザミ

要 図

横浜市神奈川区宝町5-2番地先

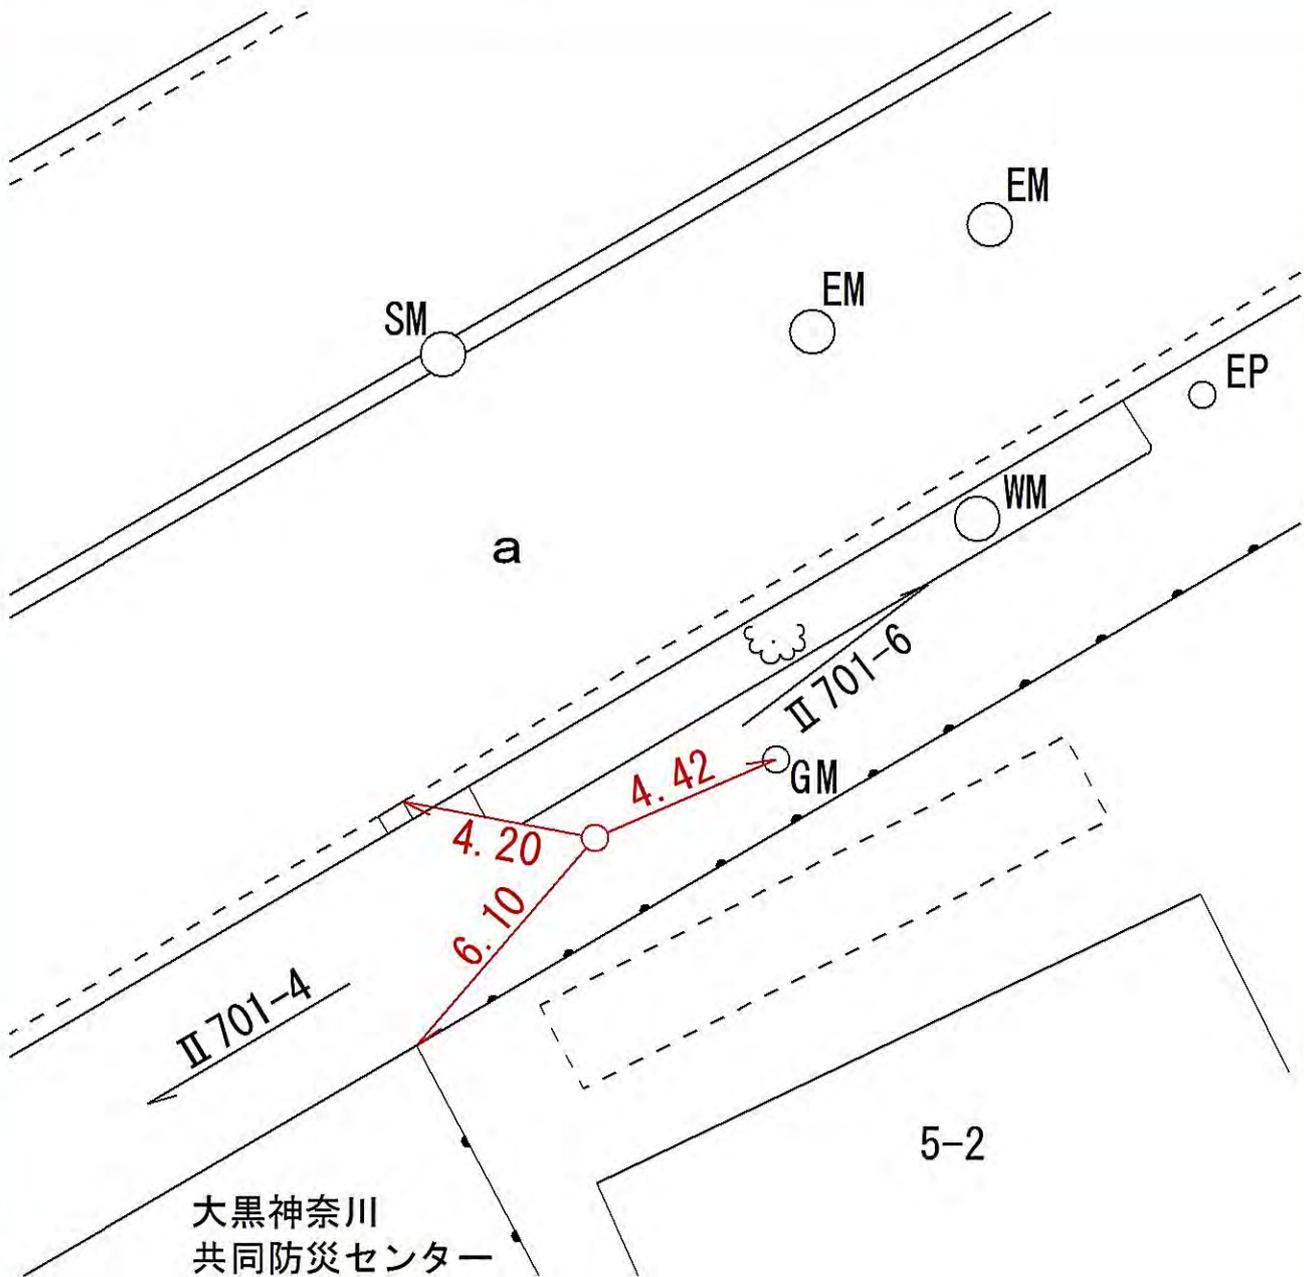

所在地

標識ノ種類

点番号

線番号

金属標・鋳・木杭


6

II 701

キザミ

要 図

横浜市神奈川区宝町1番地先

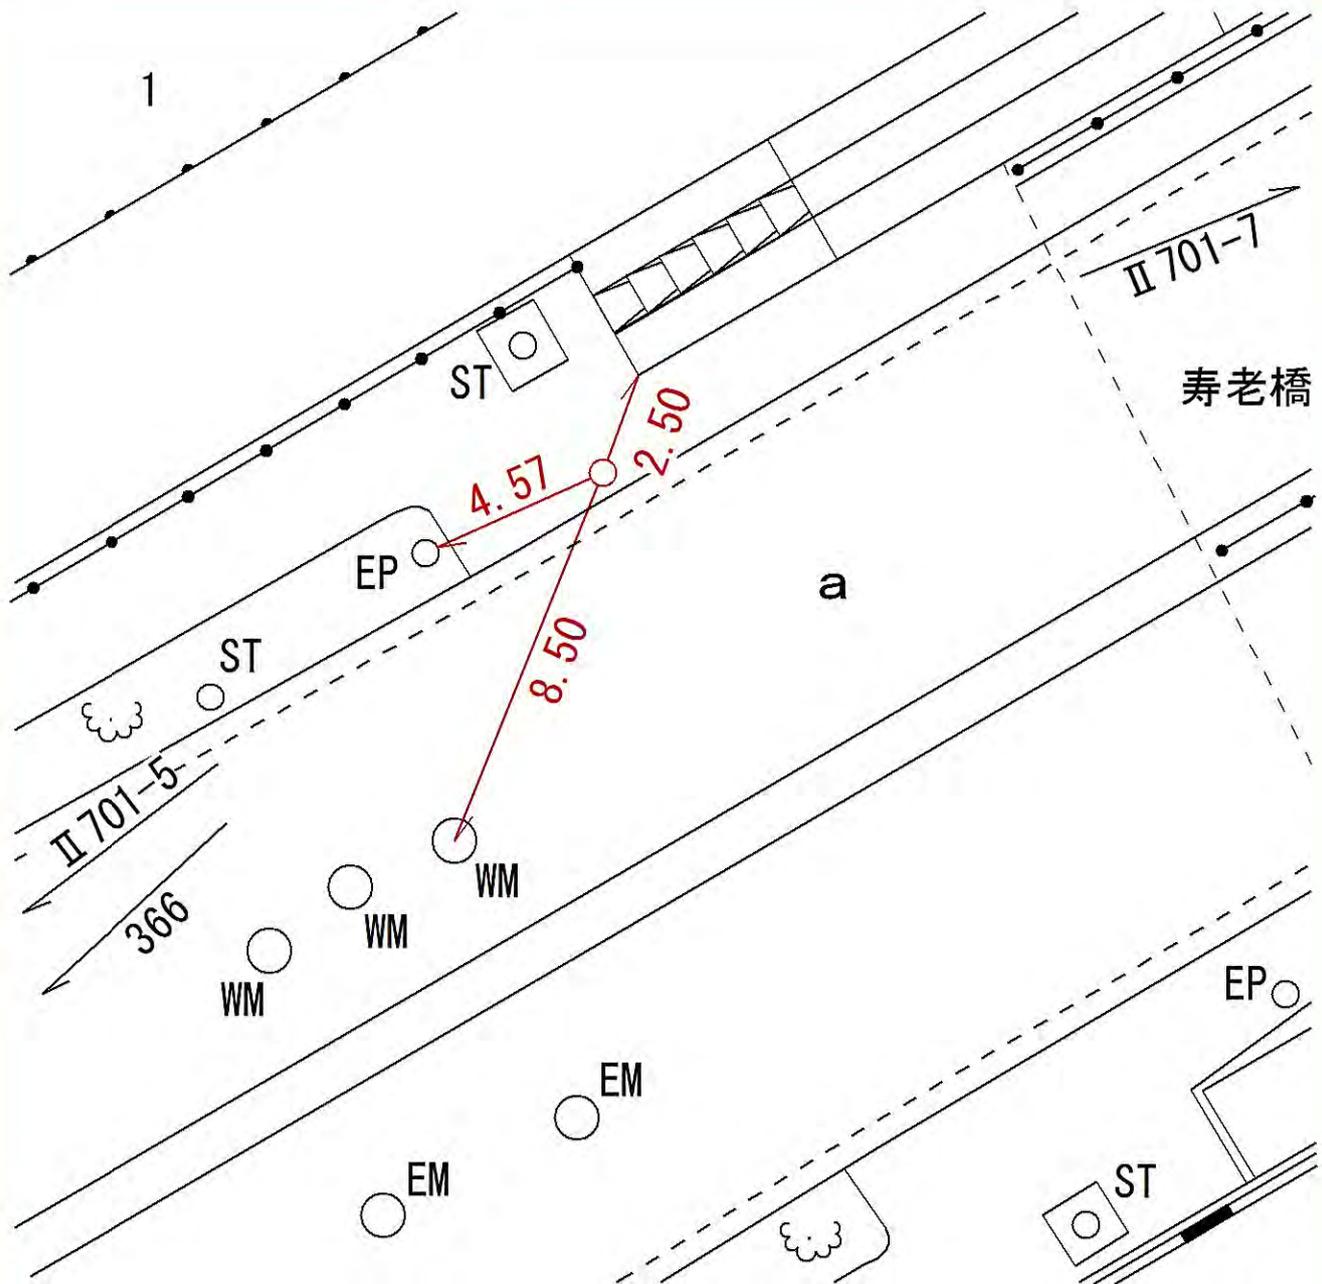

所在地

横浜市鶴見区大黒町24-2番地先

標識ノ種類

金属標・鋸・木杭

キザミ


線番号

II 701

点番号

8

要 図

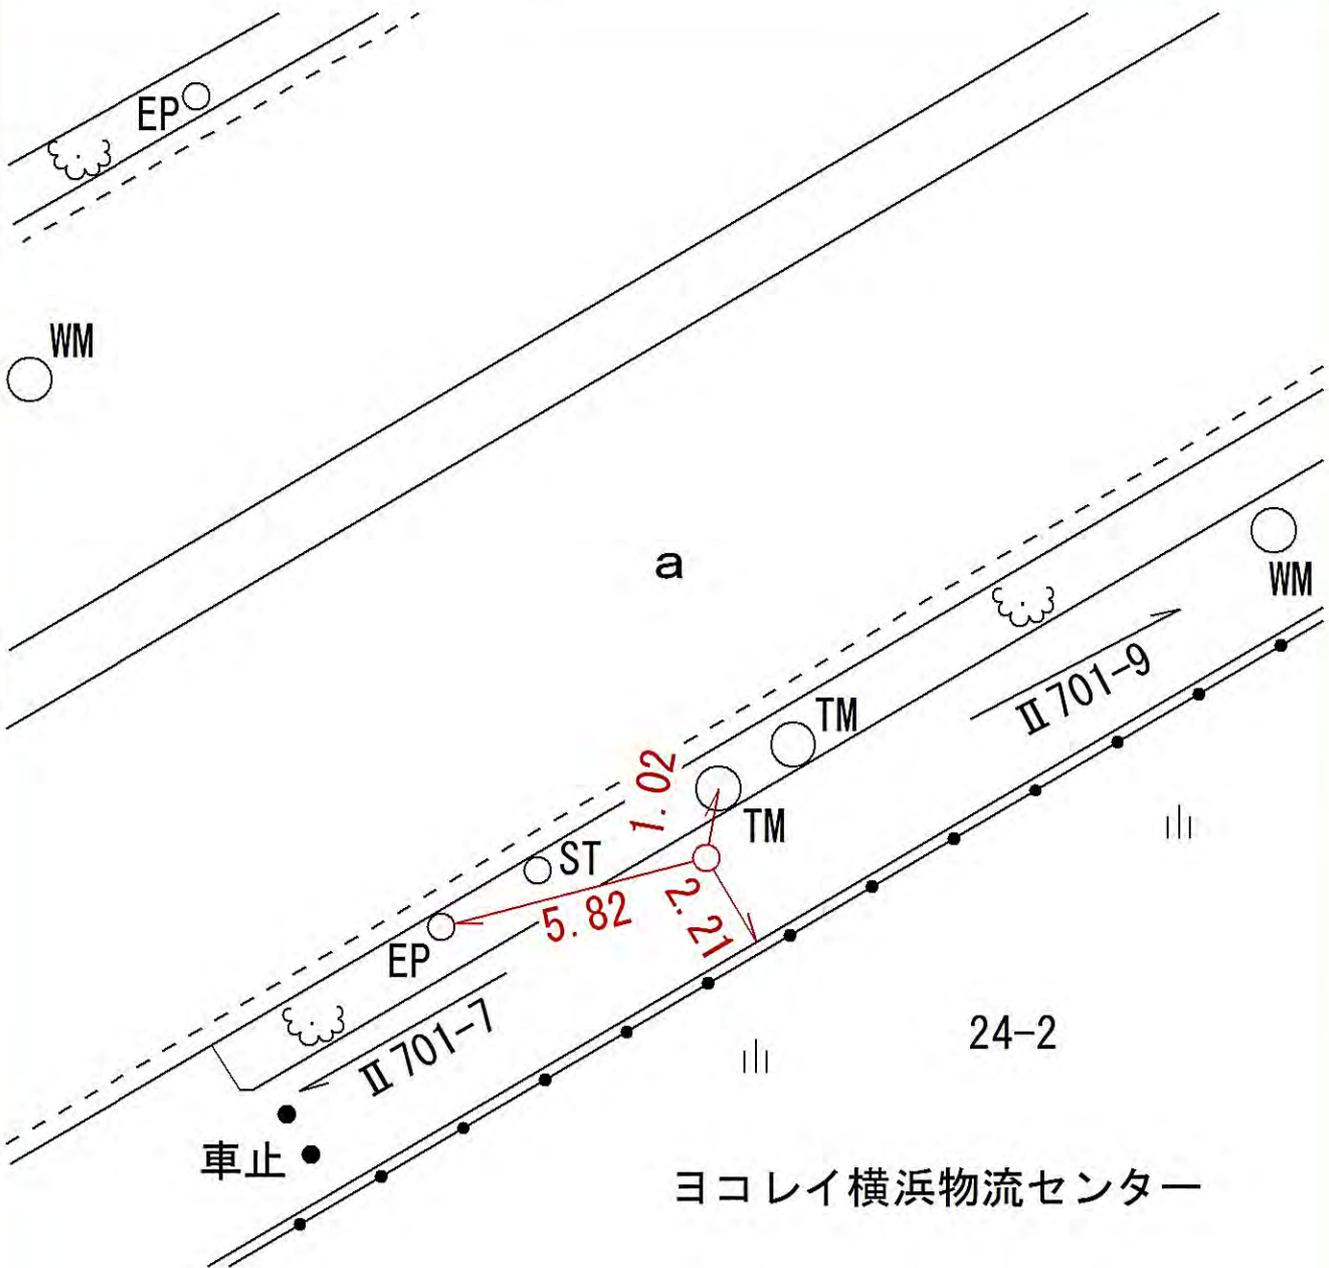

所在地

横浜市鶴見区大黒町23-6番地先

標識ノ種類

金属標・鋏・木杭

キザミ


線番号

II 701

点番号

9

要 図

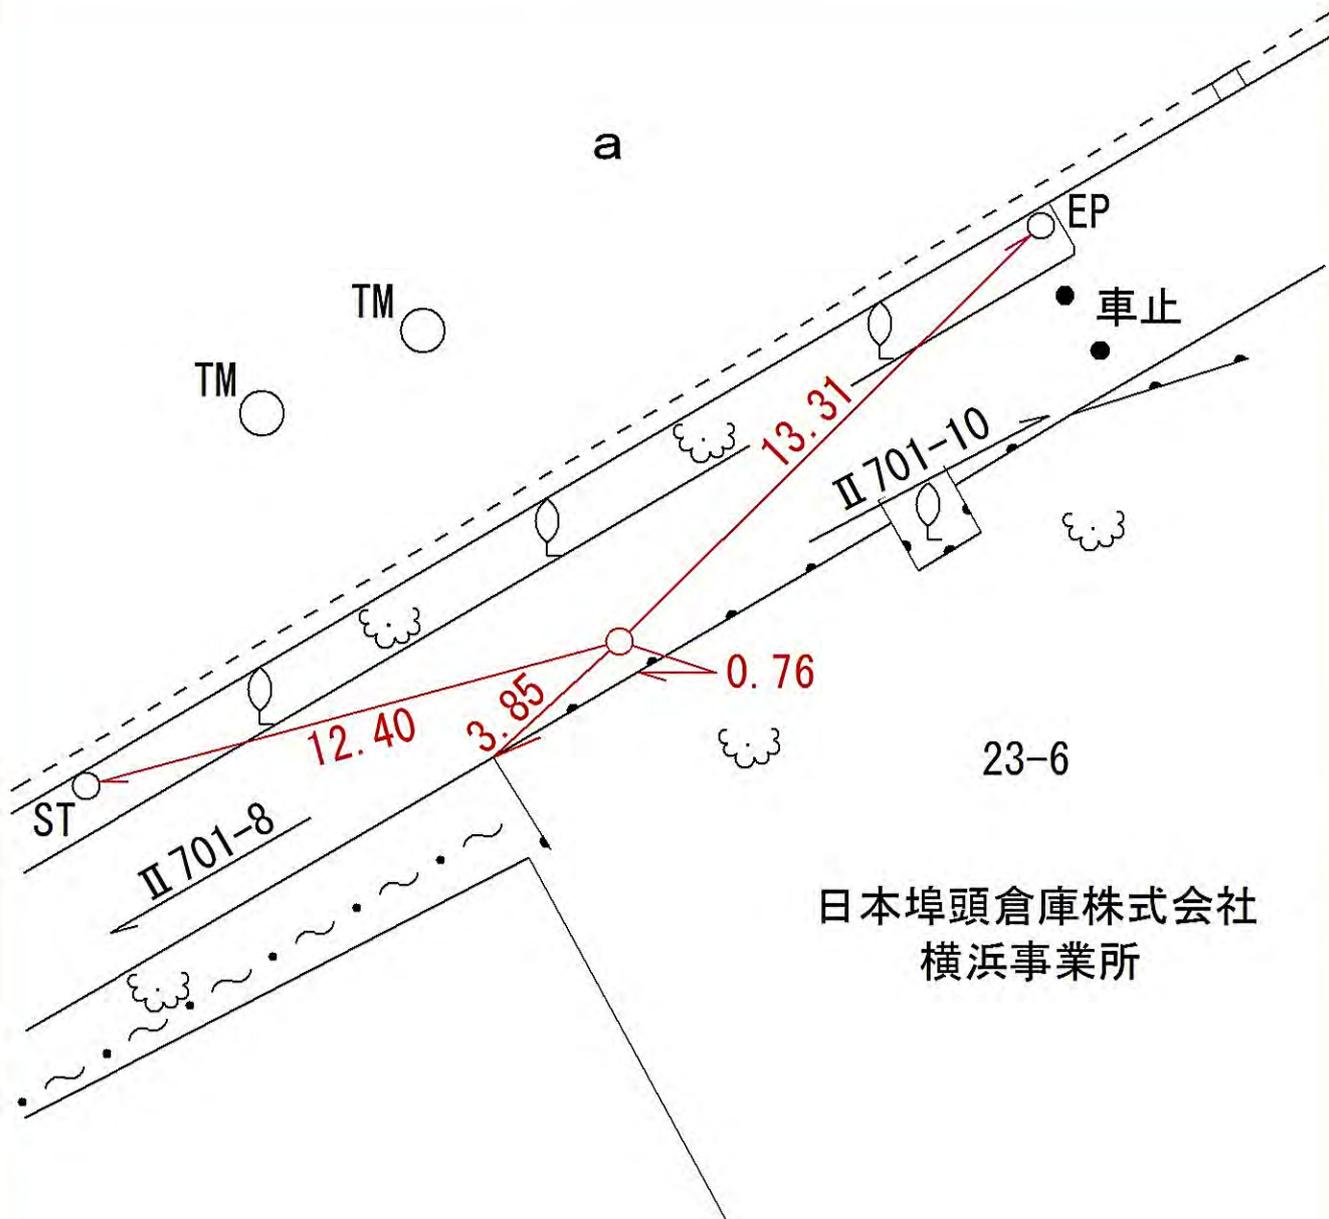

所在地

横浜市鶴見区生麦三丁目574-1番地先

標識ノ種類

金属標・鋏・木杭

点番号


11

線番号

II 701

キザミ

要 図

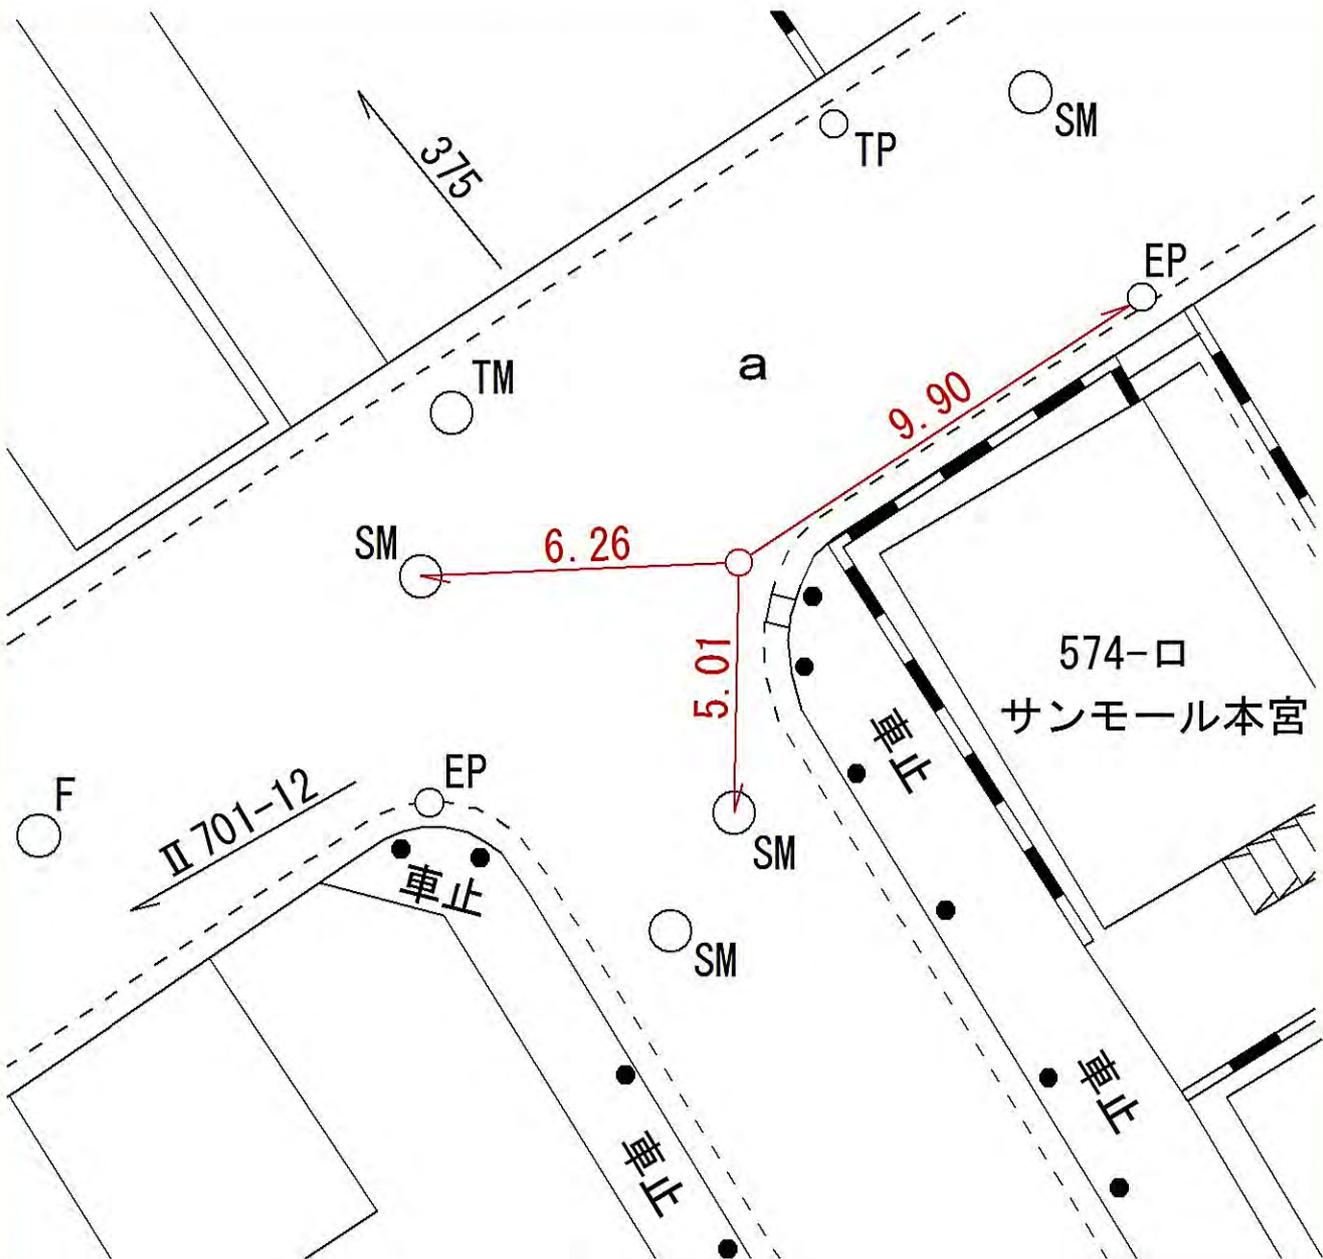

所在地

横浜市鶴見区生麦三丁目557-4番地先

標識ノ種類

金属標・鋳・木杭

キザミ

線番号

II 701


点番号

12

要

図

a

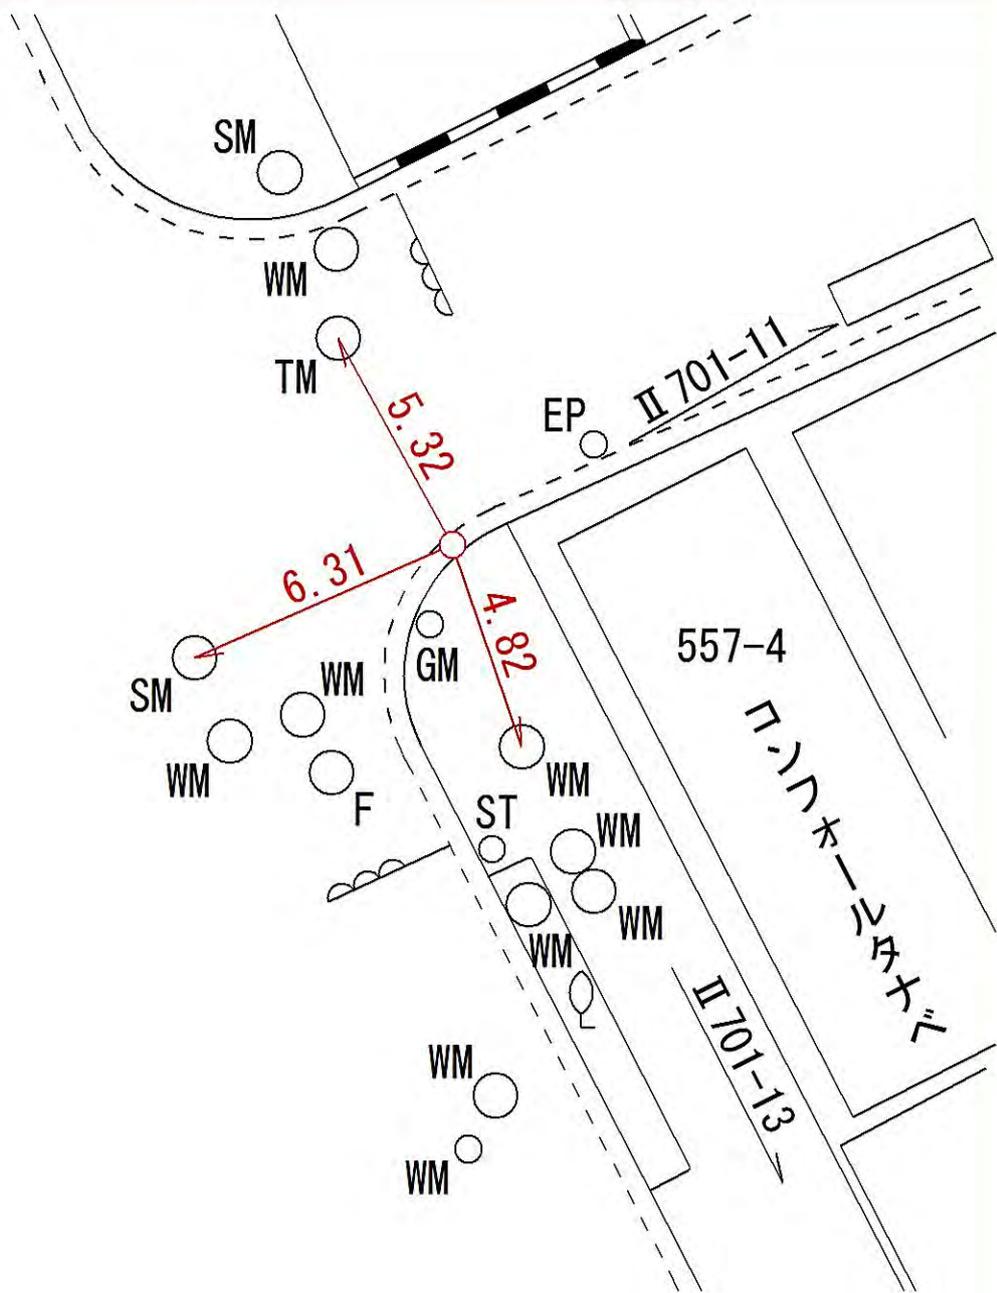

所在地

横浜市鶴見区生麦二丁目2036-125番地先

標識ノ種類

金属標・鋏・木杭

点番号


13

線番号

II 701

キザミ

要 図

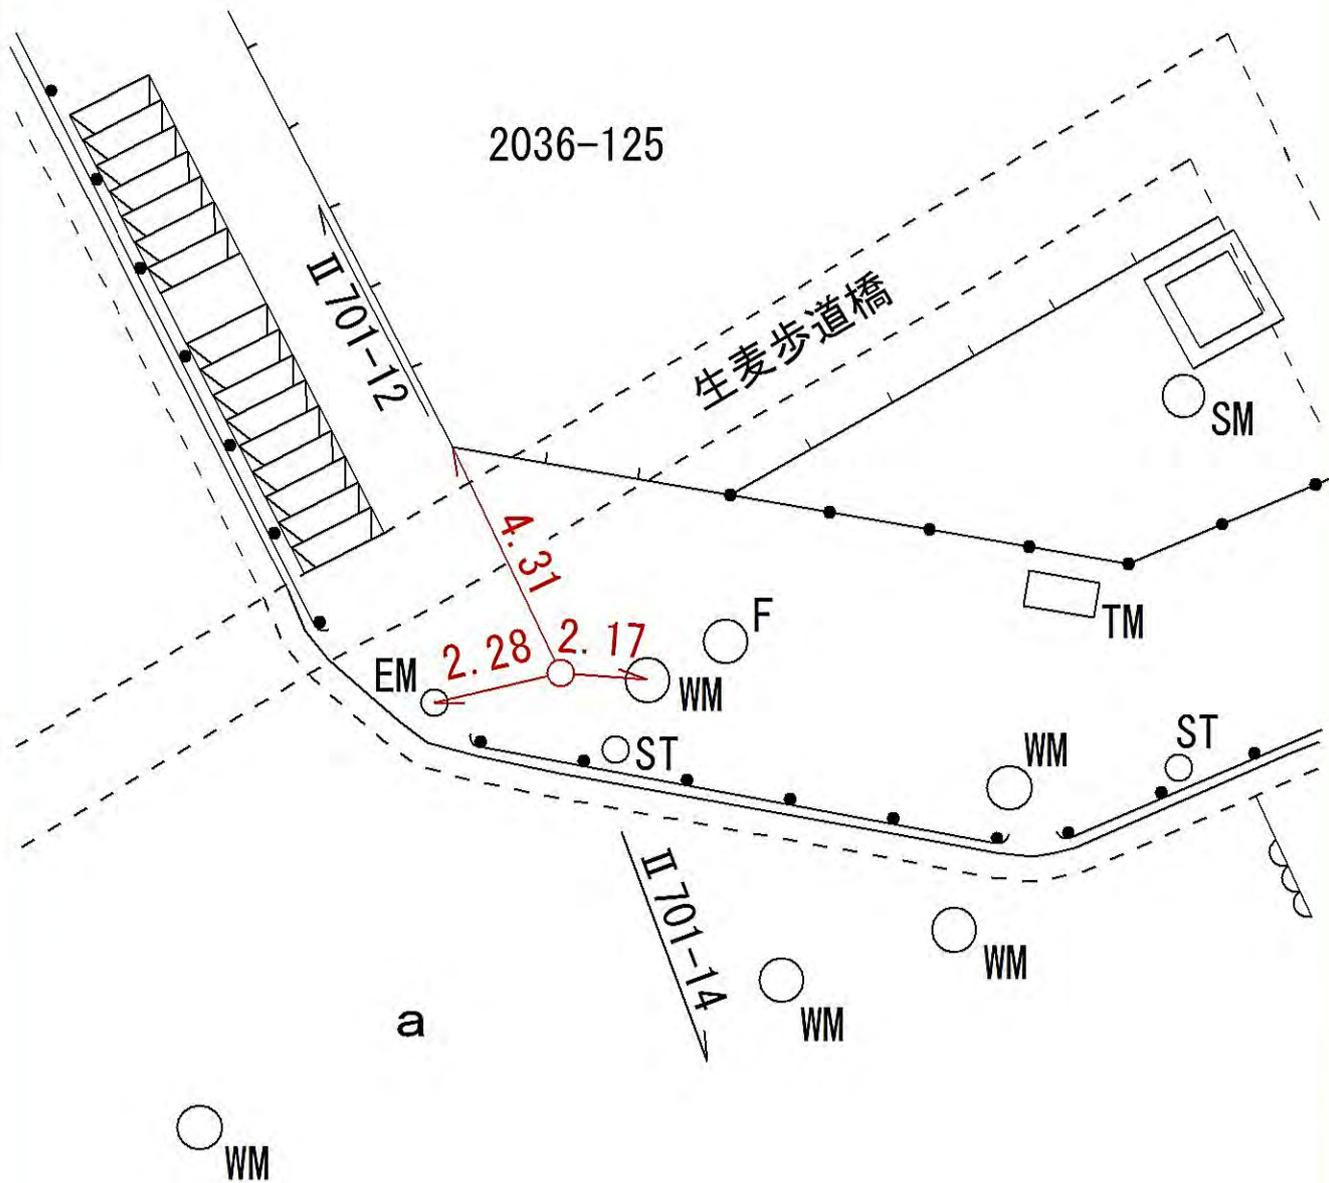

所在地

横浜市鶴見区生麦二丁目2036-46番地先

標識ノ種類

金属標・鋏・木杭

キザミ


線番号

II 701

点番号

14

要 図

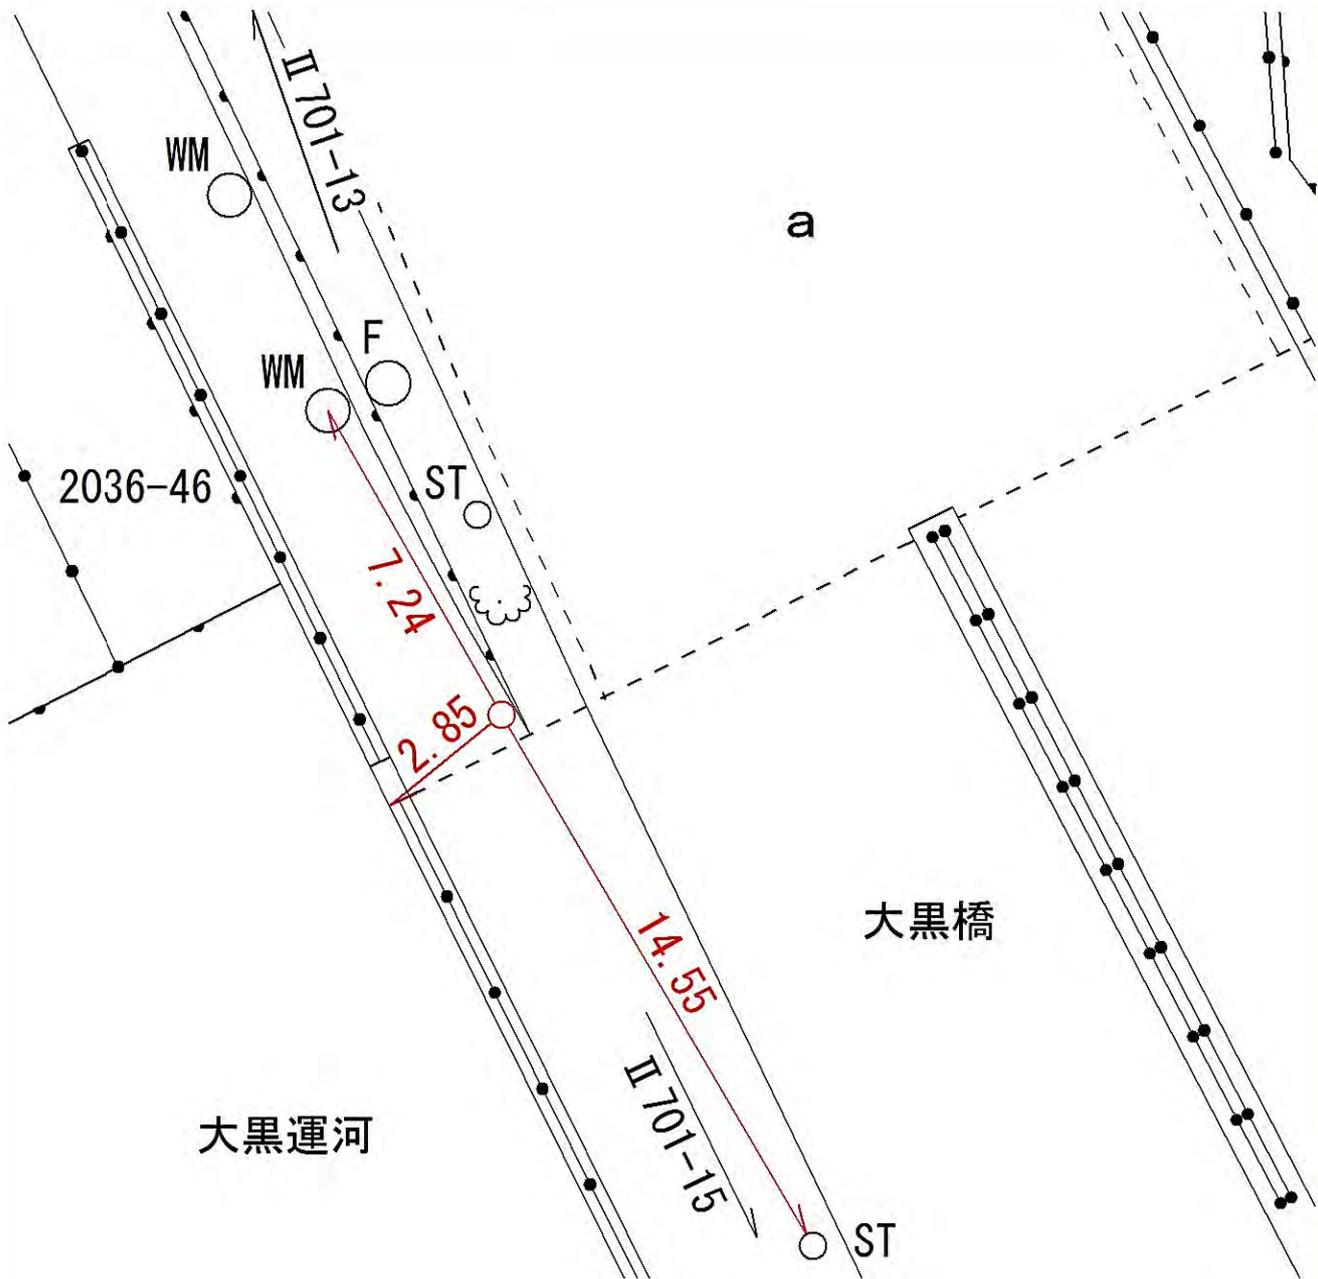

所在地

横浜市鶴見区大黒町8-1番地先

標識ノ種類

金属標・鋌・木杭

キザミ


線番号

II 701

点番号

15

要 図

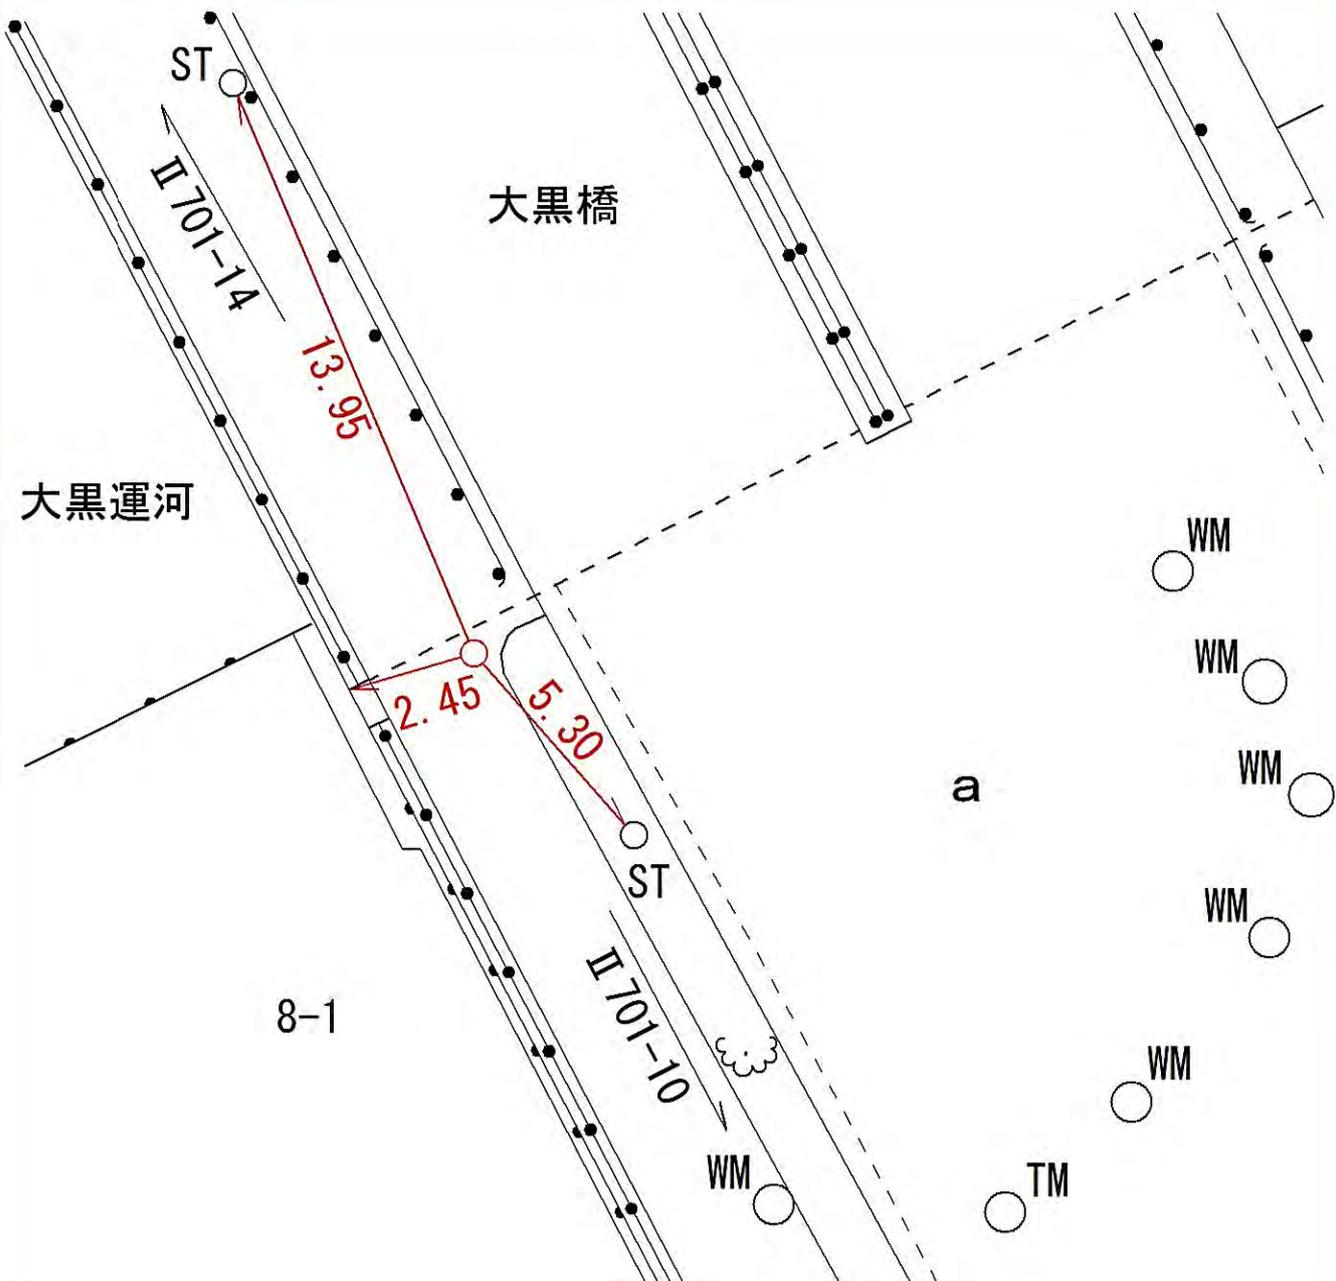

所在地

横浜市鶴見区大黒町26-7番地先

標識ノ種類

金属標・鋸・木杭

キザミ


線番号

II 701

点番号

16

要 図

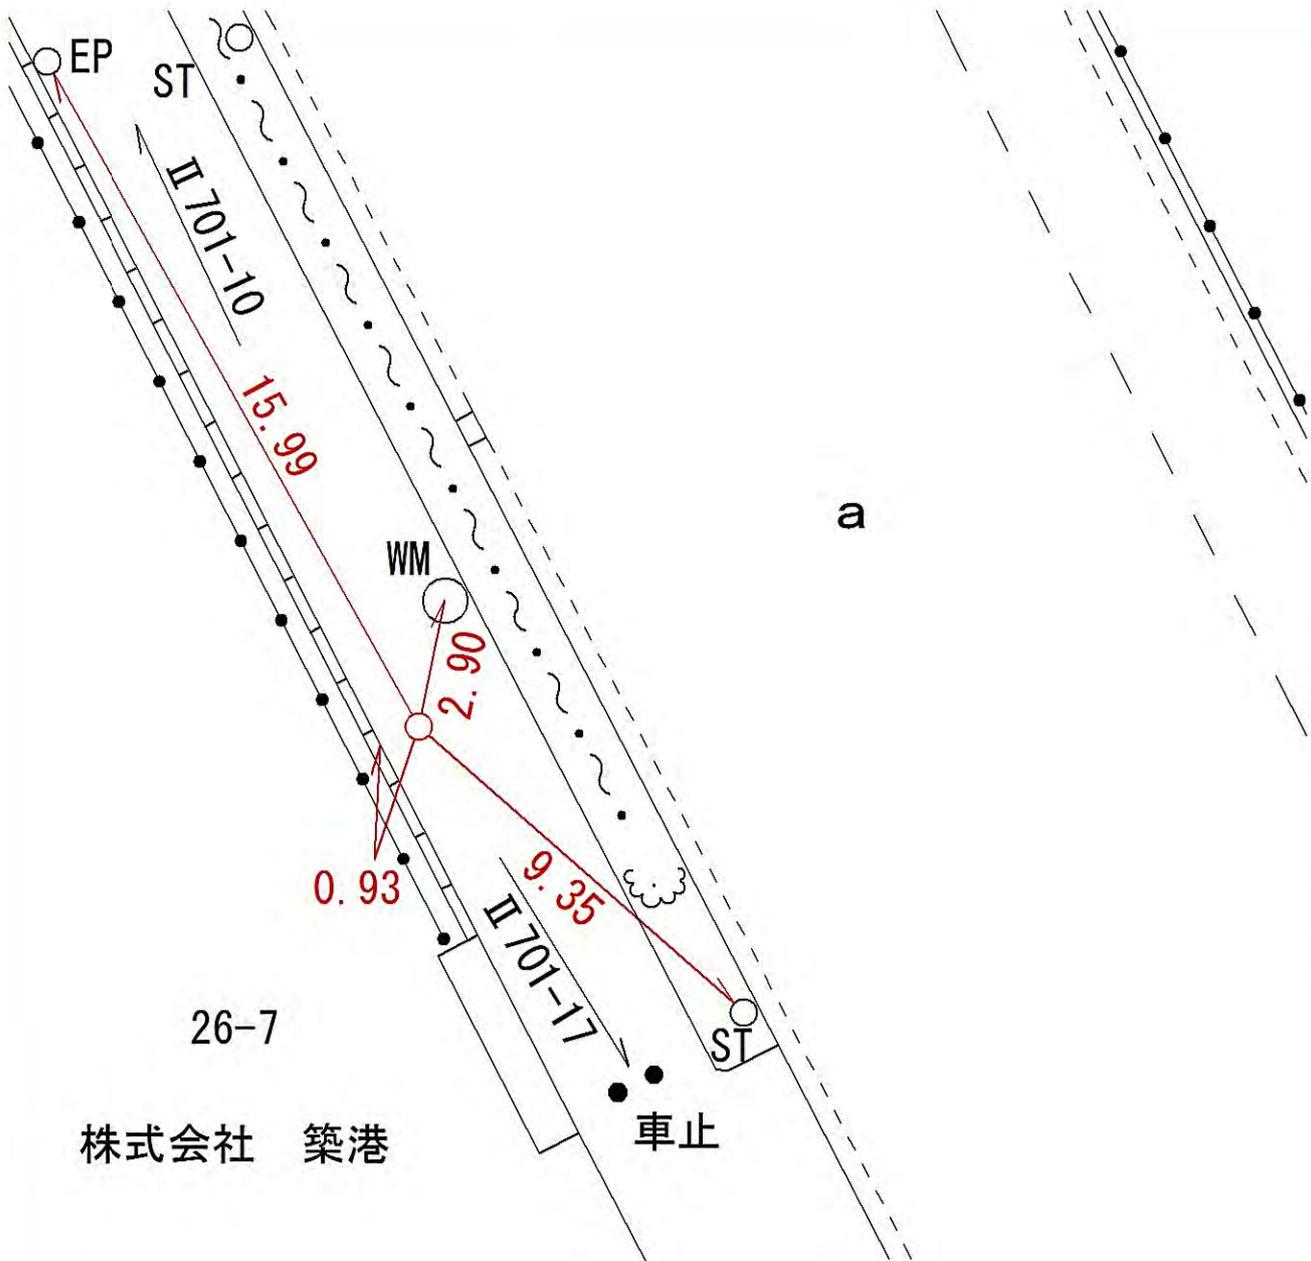

株式会社 築港

所在地

横浜市鶴見区大黒町21-1番地先

標識ノ種類

金属標・鋏・木杭

キザミ


点番号

17

線番号

II 701

要 図

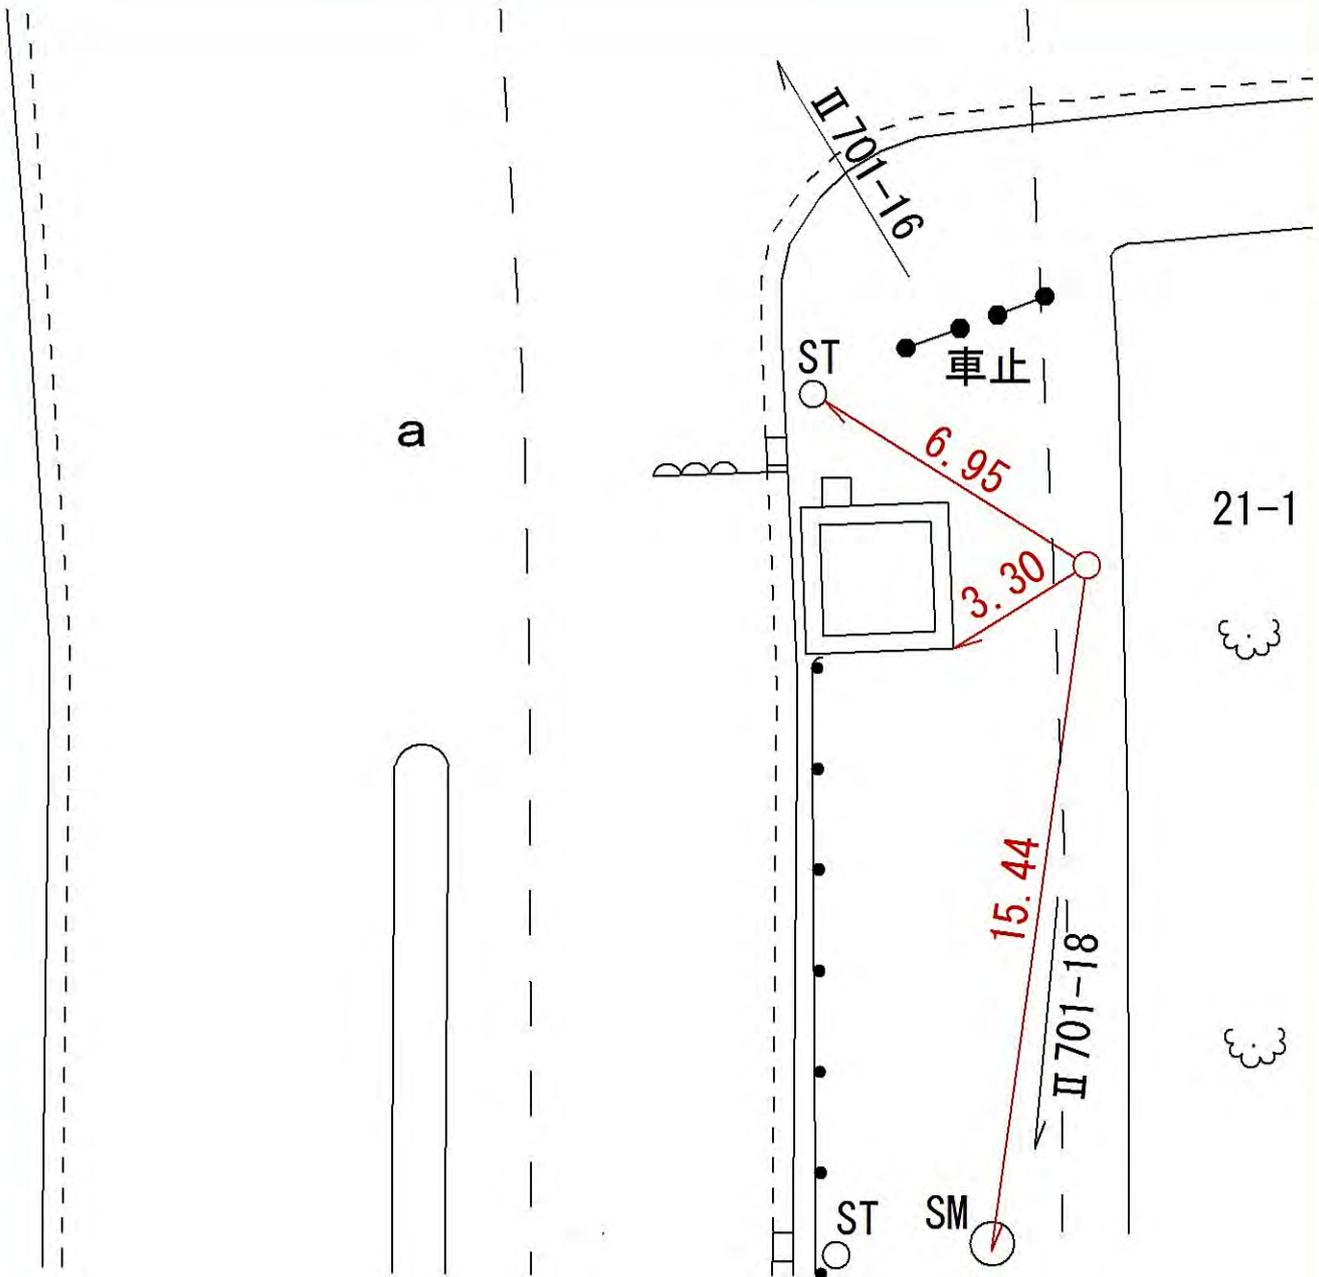

所在地

横浜市鶴見区大黒町21-4番地先

標識ノ種類

金属標・鋏・木杭

キザミ


線番号

II 701

点番号

18

要 図

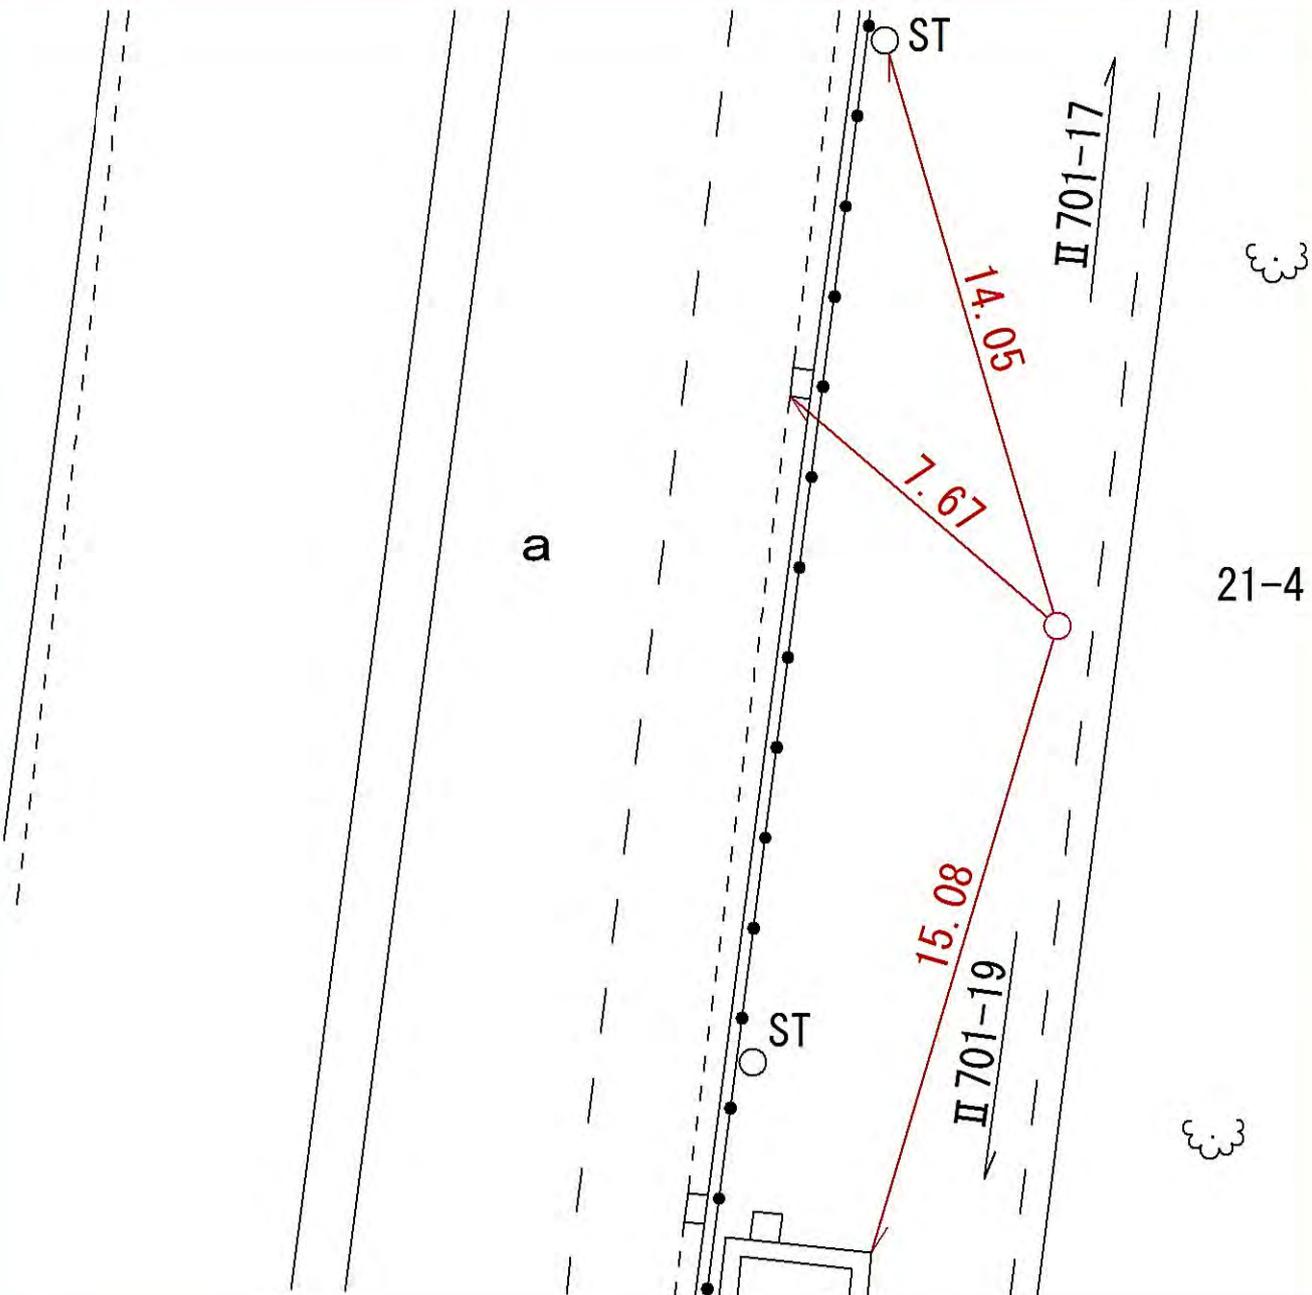

所在地

標識ノ種類

点番号

線番号

横浜市鶴見区大黒町35-2番地先


金属標・鋏・木杭

20

II 701

キザミ

要 図

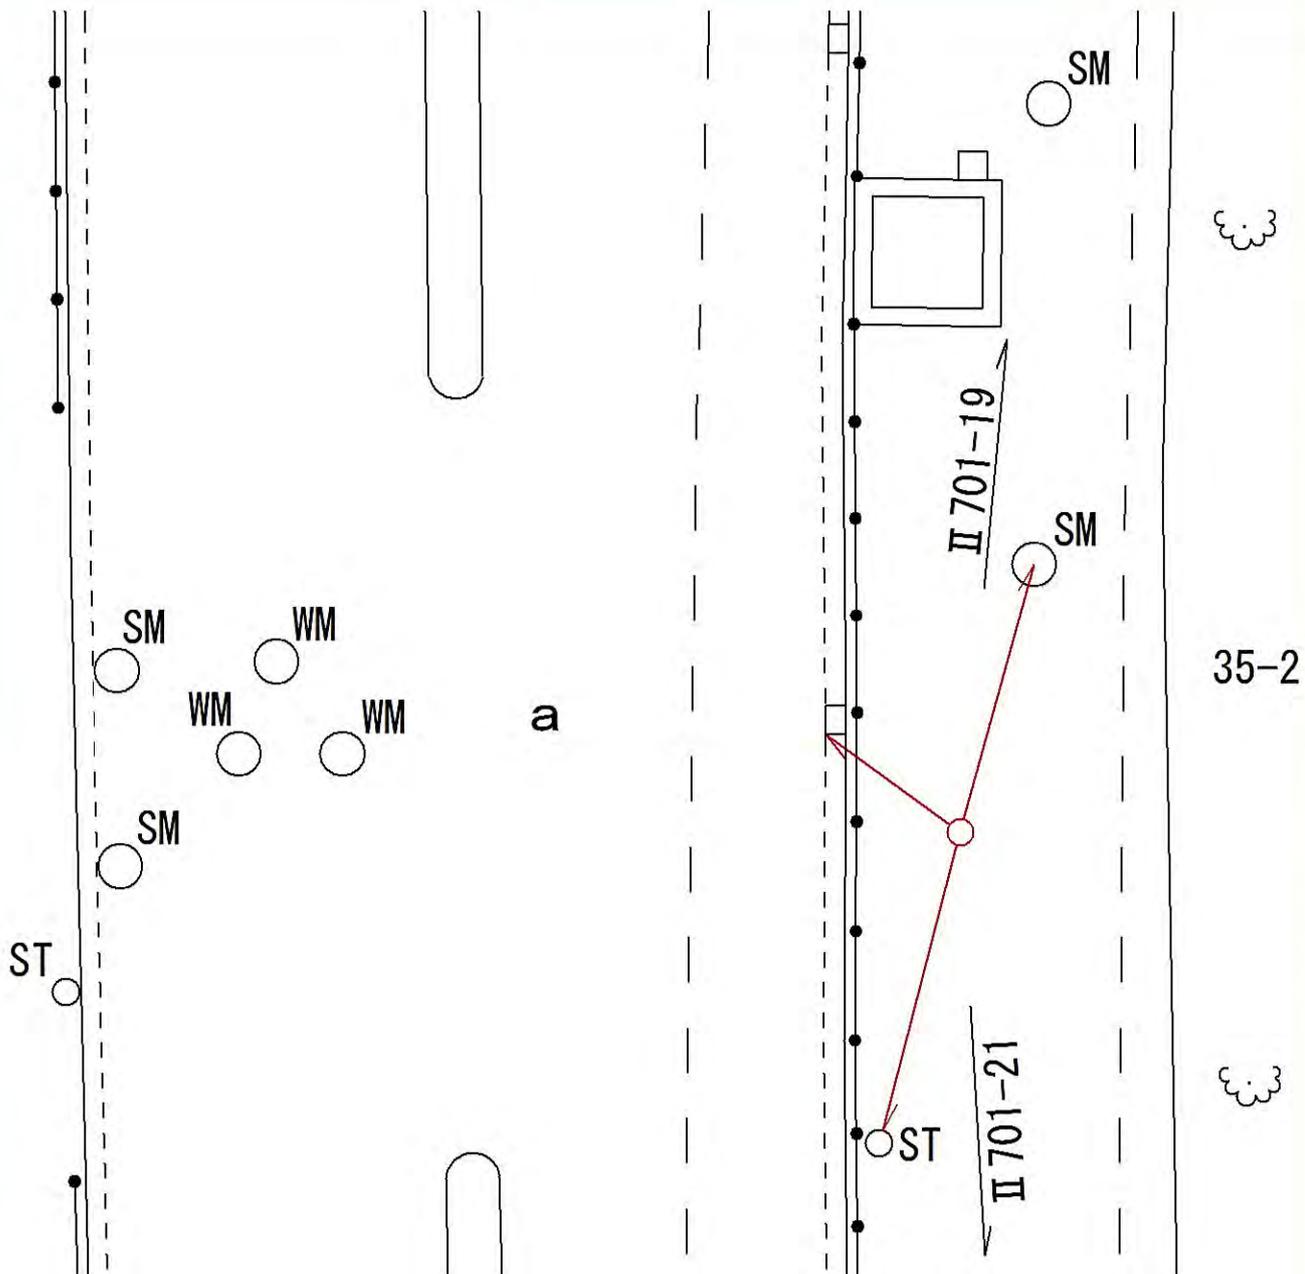

所在地

横浜市鶴見区大黒町39-1番地先

標識ノ種類

金属標・鋳・木杭

キザミ


点番号

21

線番号

II 701

要 図

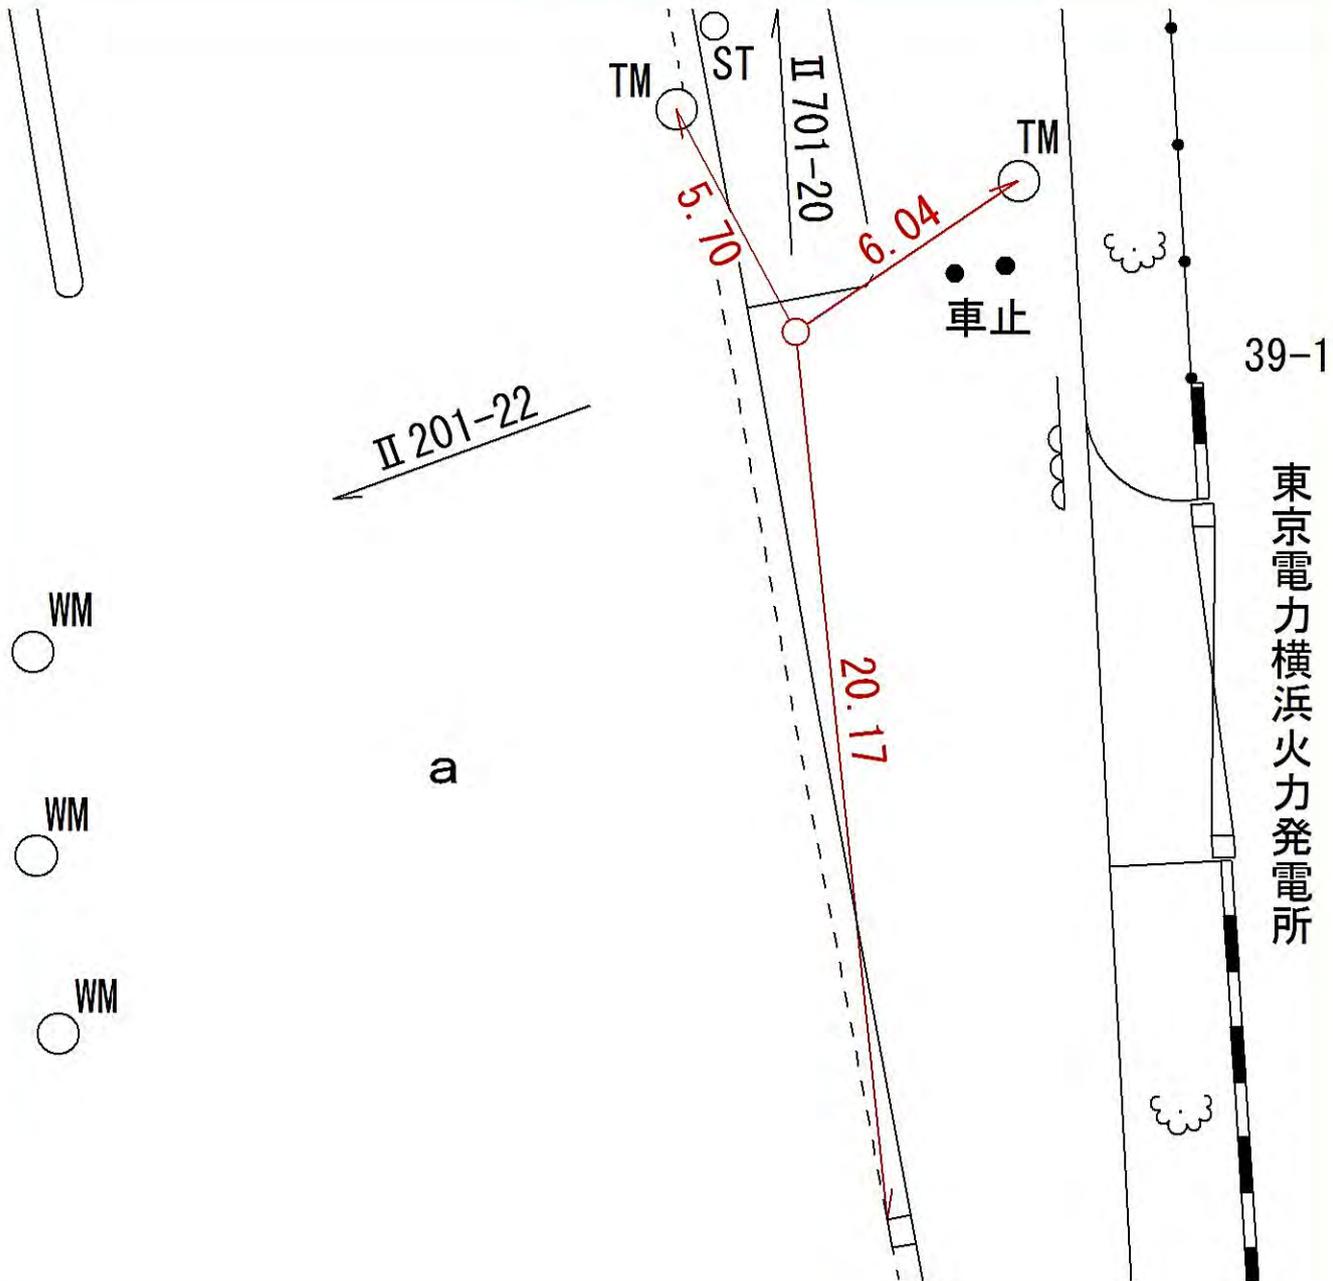

線  
番  
号

点  
番  
号

標 識 ノ 種 類

所 在 地

II 701

22

金属標・鋏・木杭

要

図

キザミ

横浜市鶴見区大黒町43-13番地先

DPL横浜大黒

43-13

3.75

1.00

1.22

317


II 701-21

○  
EM

○  
EM

a

駐車場

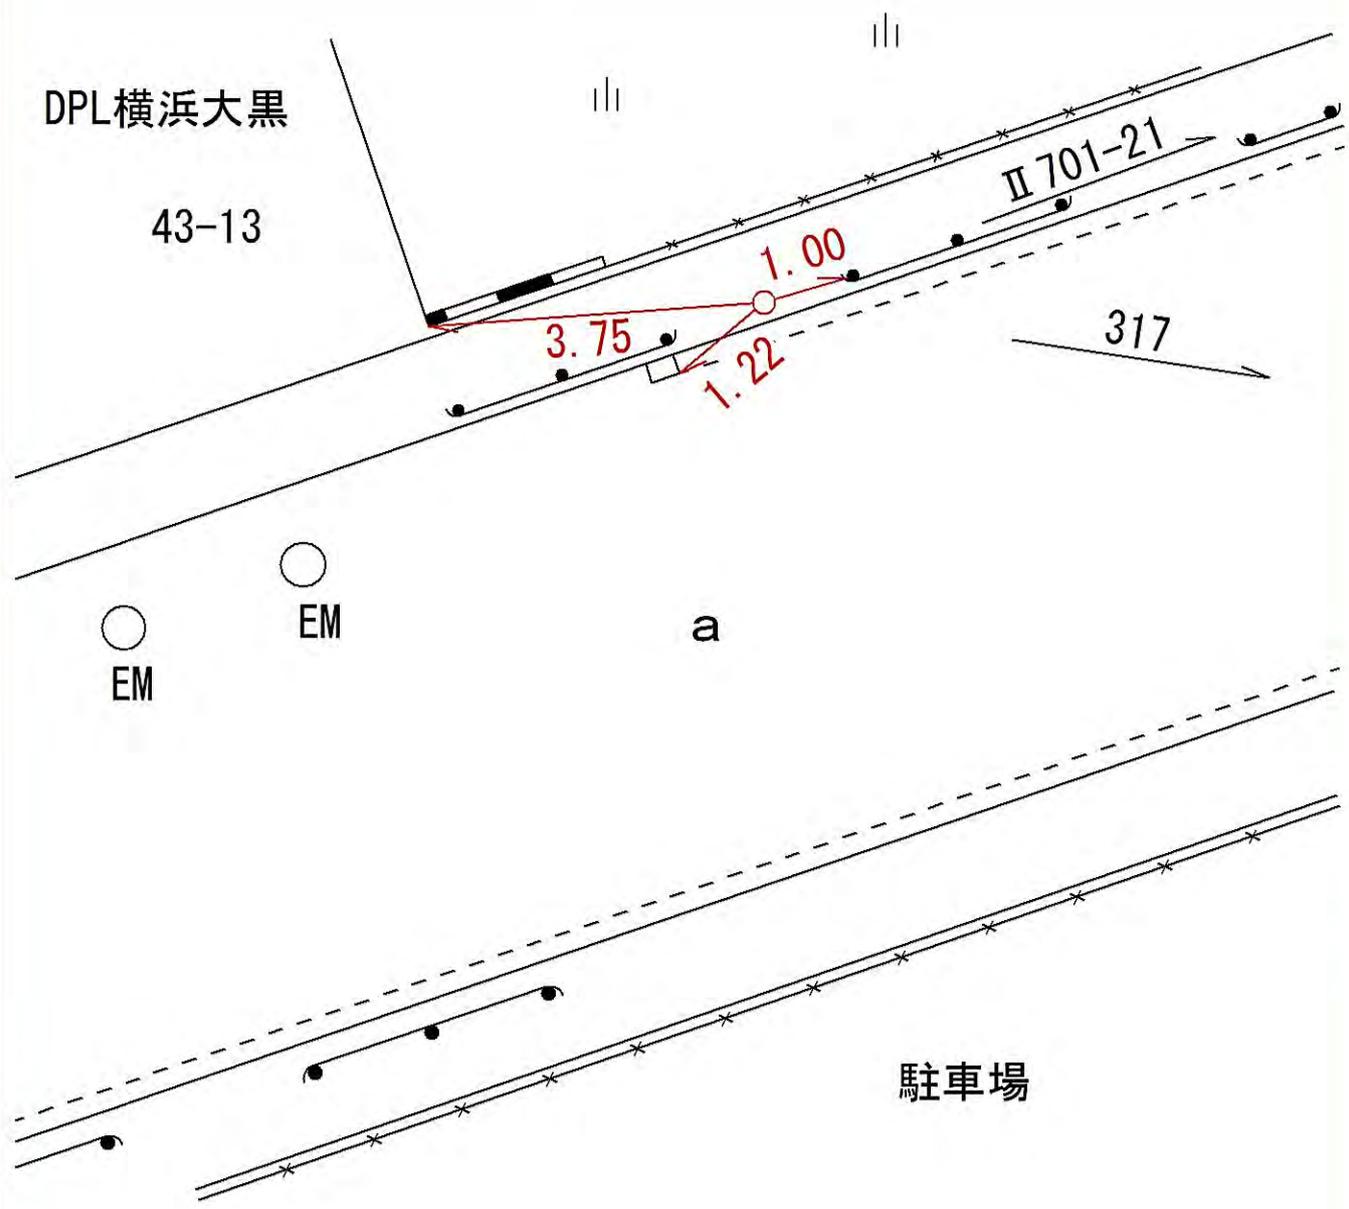


線 番 号	点 番 号	標 識 ノ 種 類	所 在 地
-------------	-------------	-----------	-------

II 702      1

金属標・鋌・木杭  
キザミ



要 図

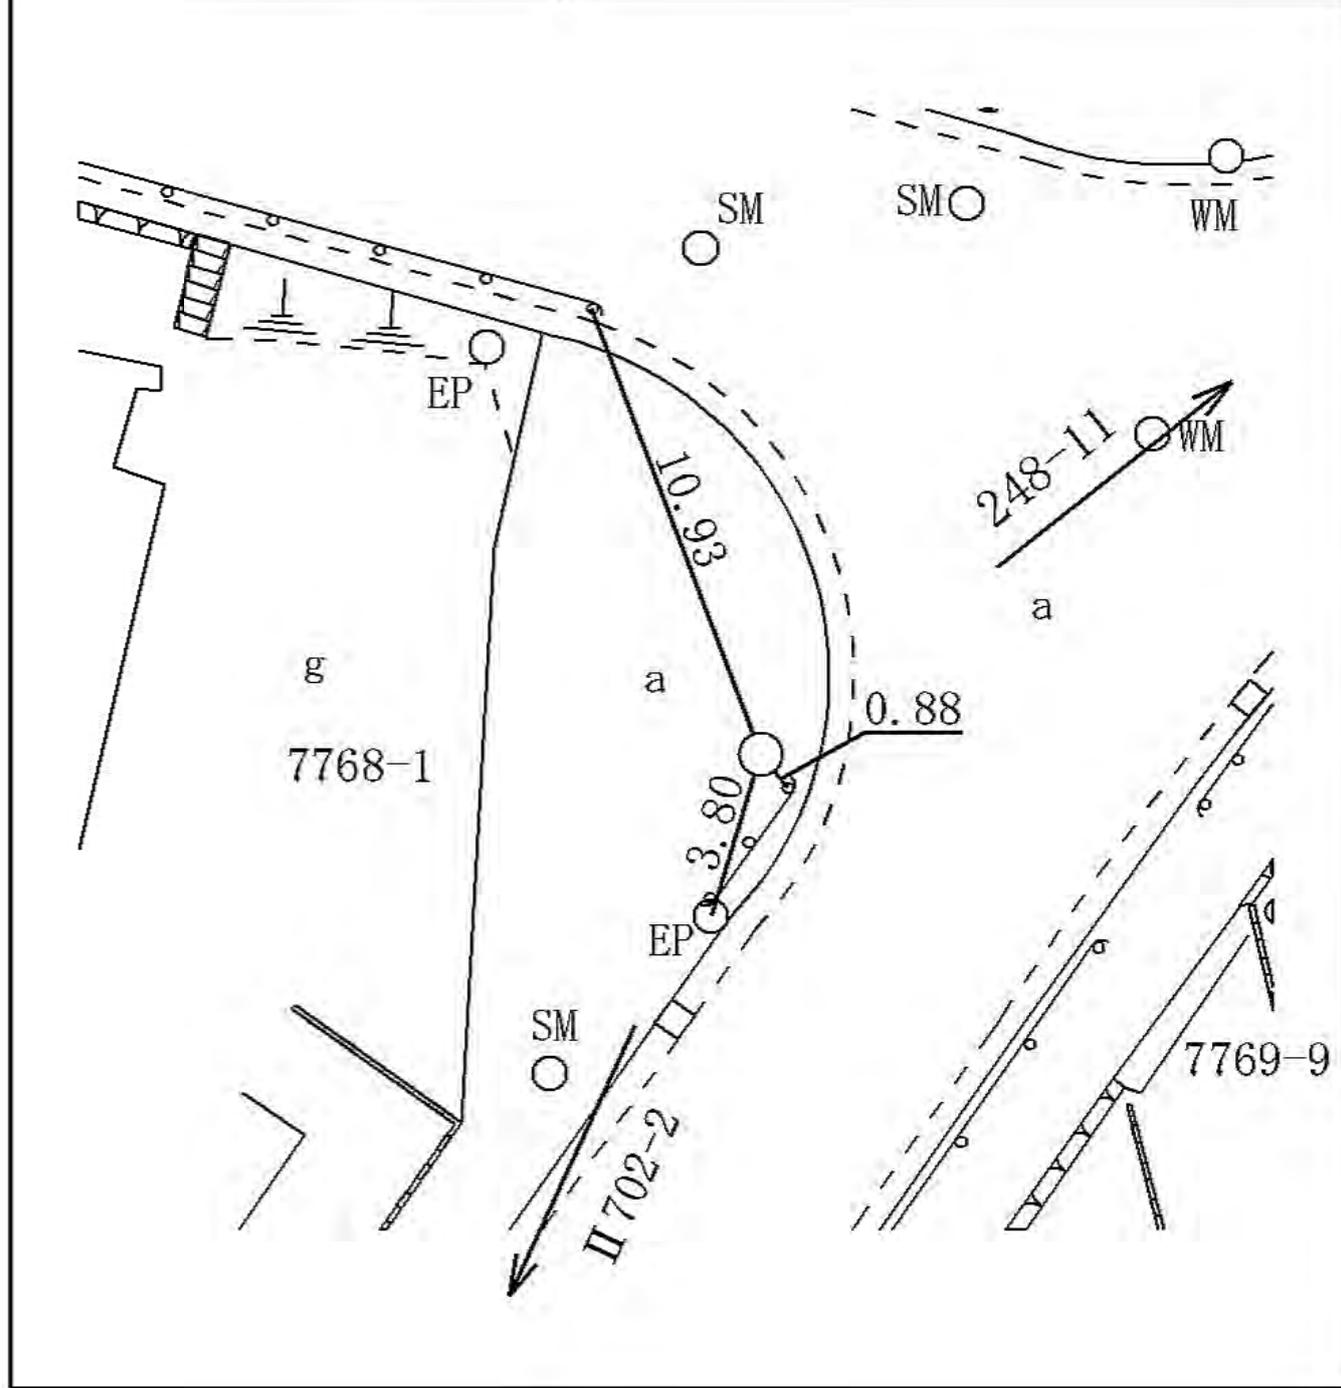

線 番 号	点 番 号	標 識 ノ 種 類	所 在 地
-------------	-------------	-----------	-------

II 702	3	<div style="border: 1px solid black; border-radius: 50%; padding: 5px; display: inline-block;">金属標</div> ・ 鋌 ・ 木杭 キザミ	泉区和泉町七七九七番六地先
要 図			

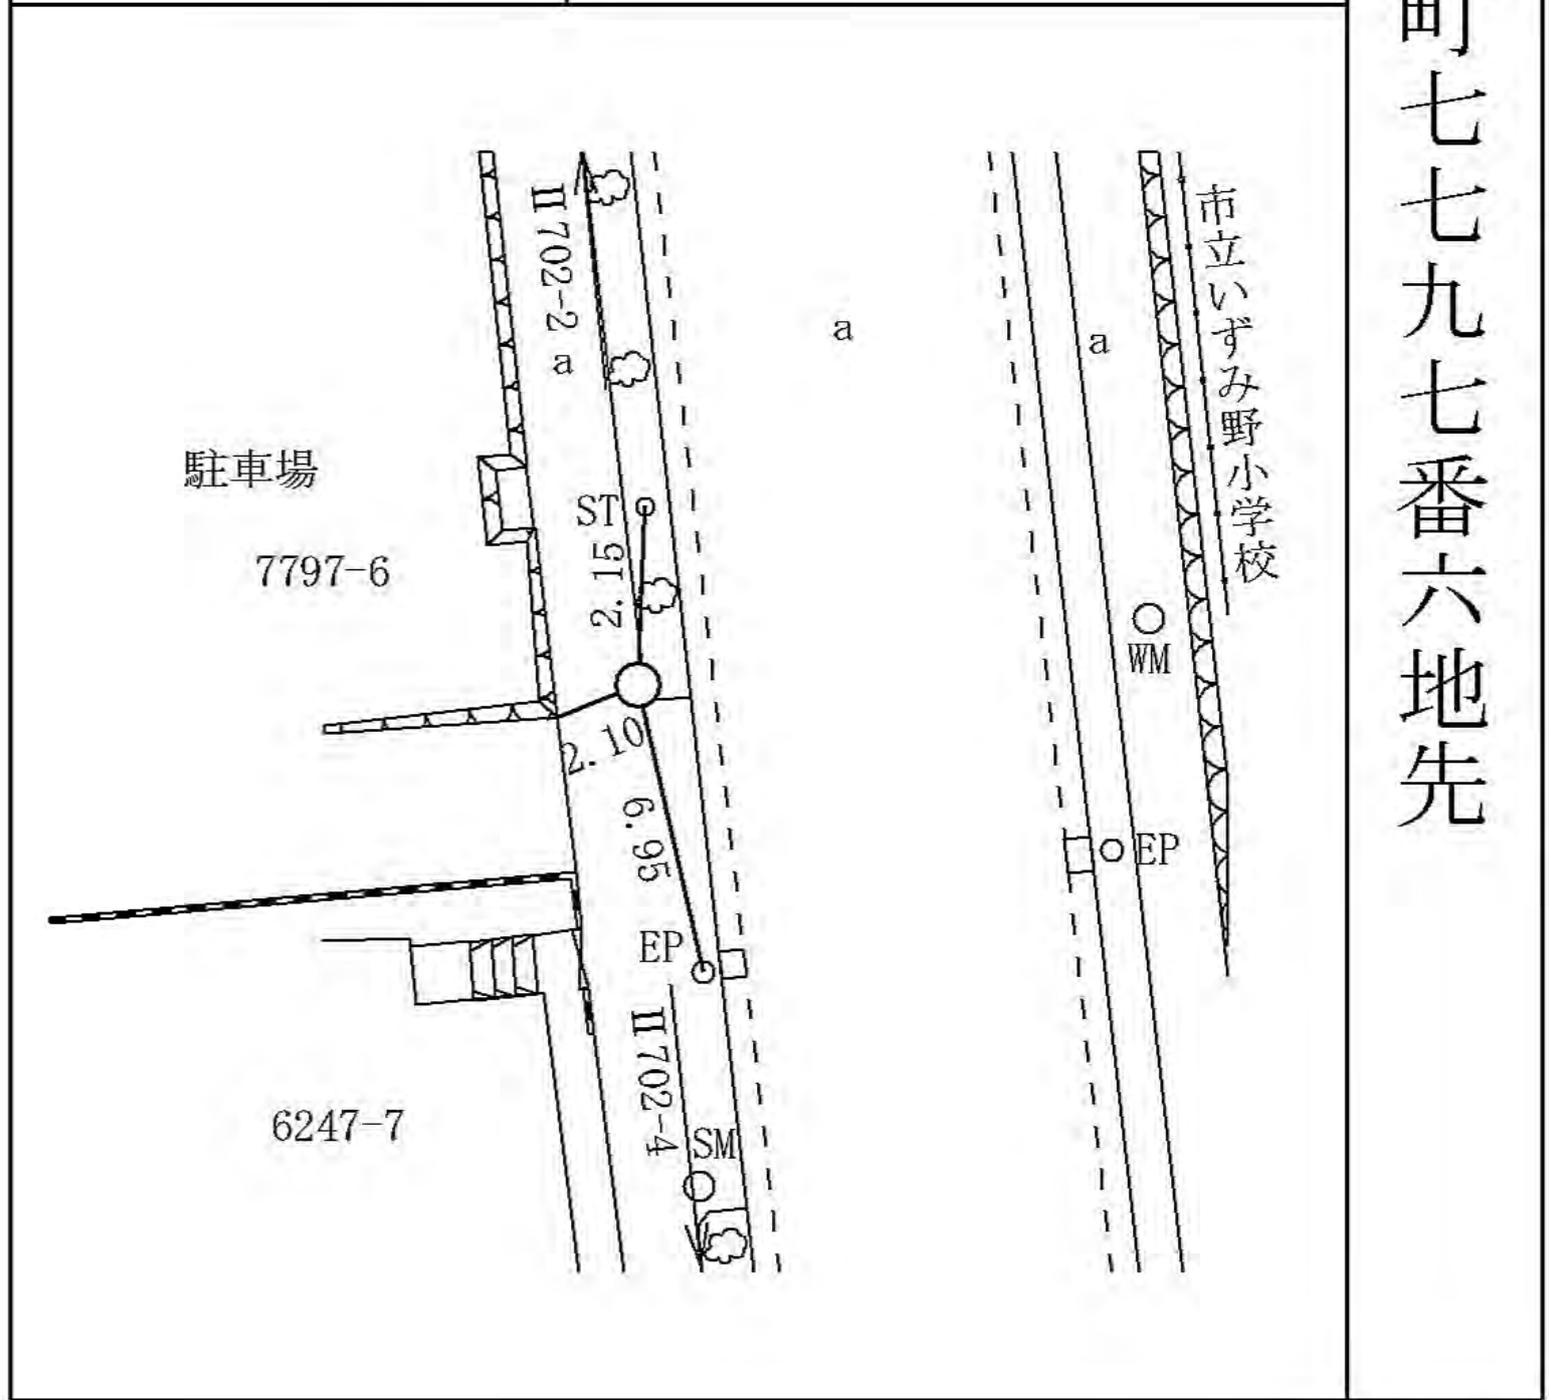

線  
番  
号

点  
番  
号

標 識 ノ 種 類

所  
在  
地

II 702


4

金属標・鋸・木杭

泉区和泉町六二四七番一二地先


キザミ

要 図

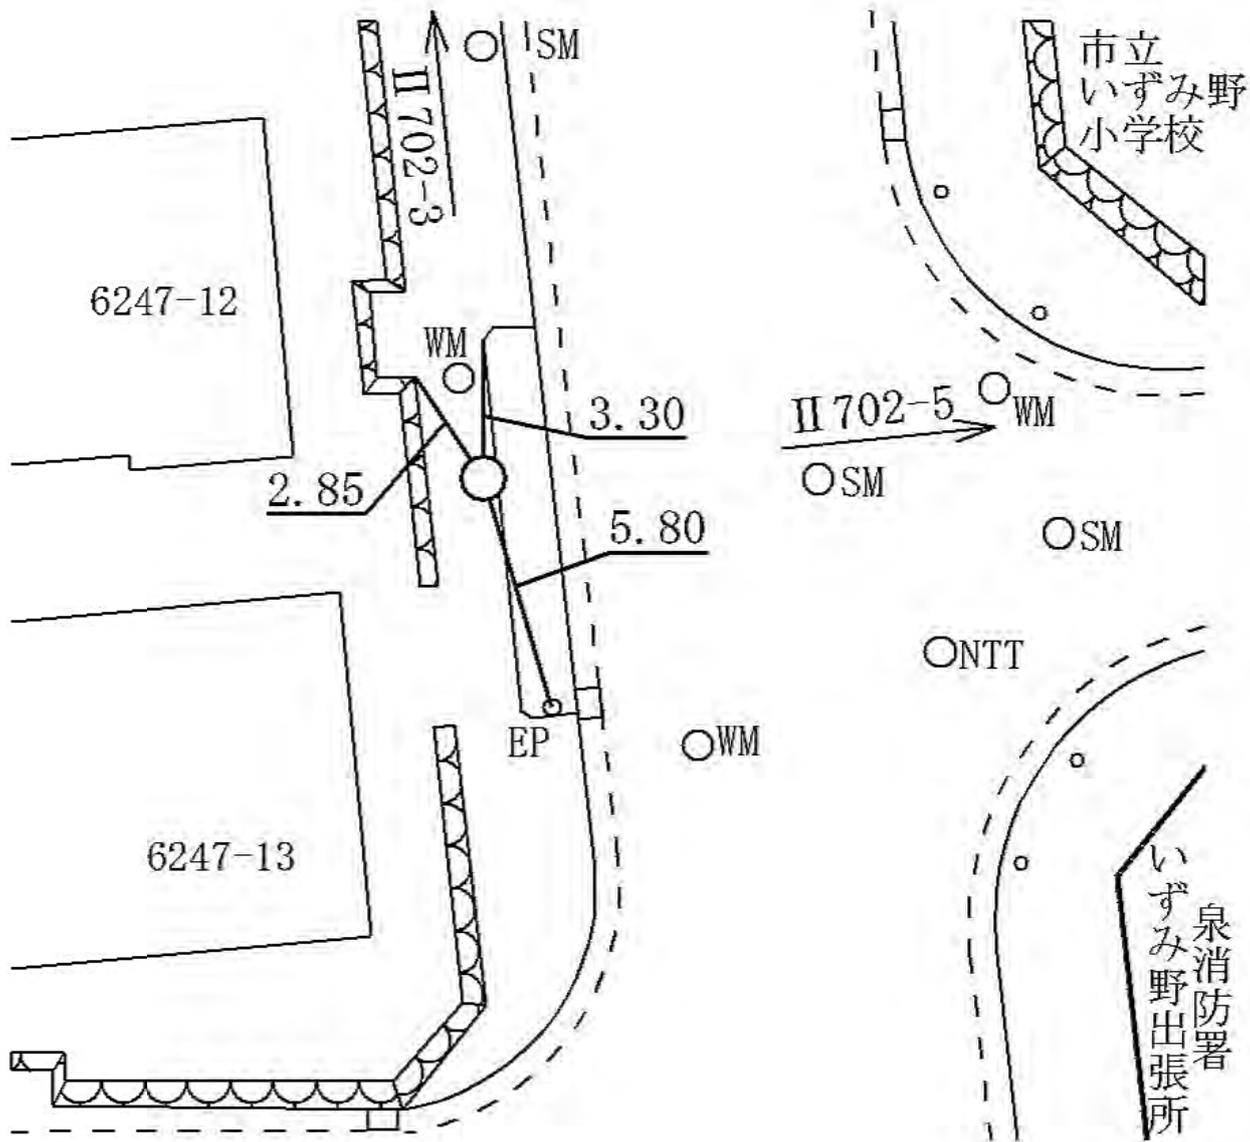


線 番 号	点 番 号	標 識 ノ 種 類	所 在 地
-------------	-------------	-----------	-------

II 702	5	<div style="border: 1px solid black; border-radius: 50%; padding: 5px; display: inline-block;">金属標</div> ・ 鋌 ・ 木杭  キザミ	泉区和泉町六二〇九番一地先
要 図			

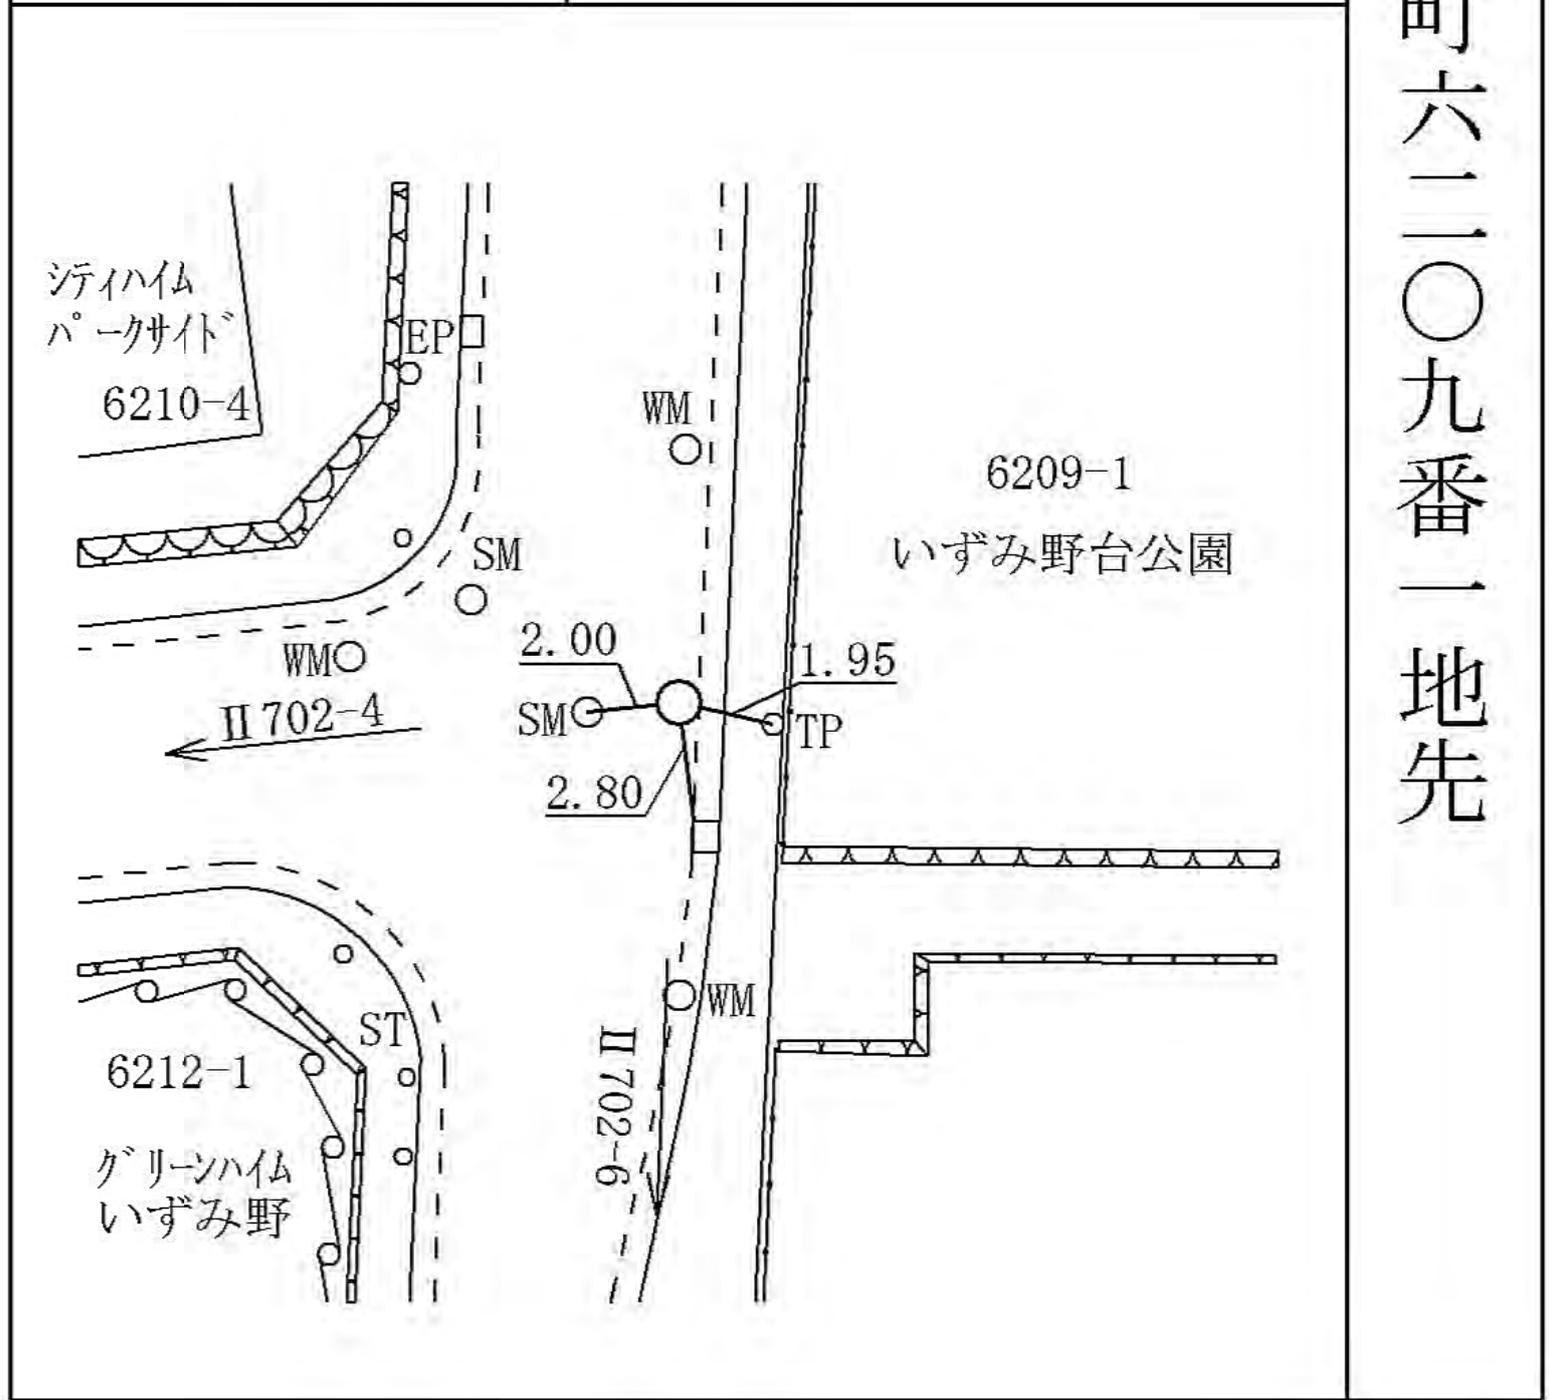


線 番 号	点 番 号	標 識 ノ 種 類	所 在 地
II 702	6	<div style="border: 1px solid black; border-radius: 50%; padding: 5px; display: inline-block;">金属標</div> ・ 鋳 ・ 木杭  キザミ	泉区和泉町六二〇八番六地先
要 図			

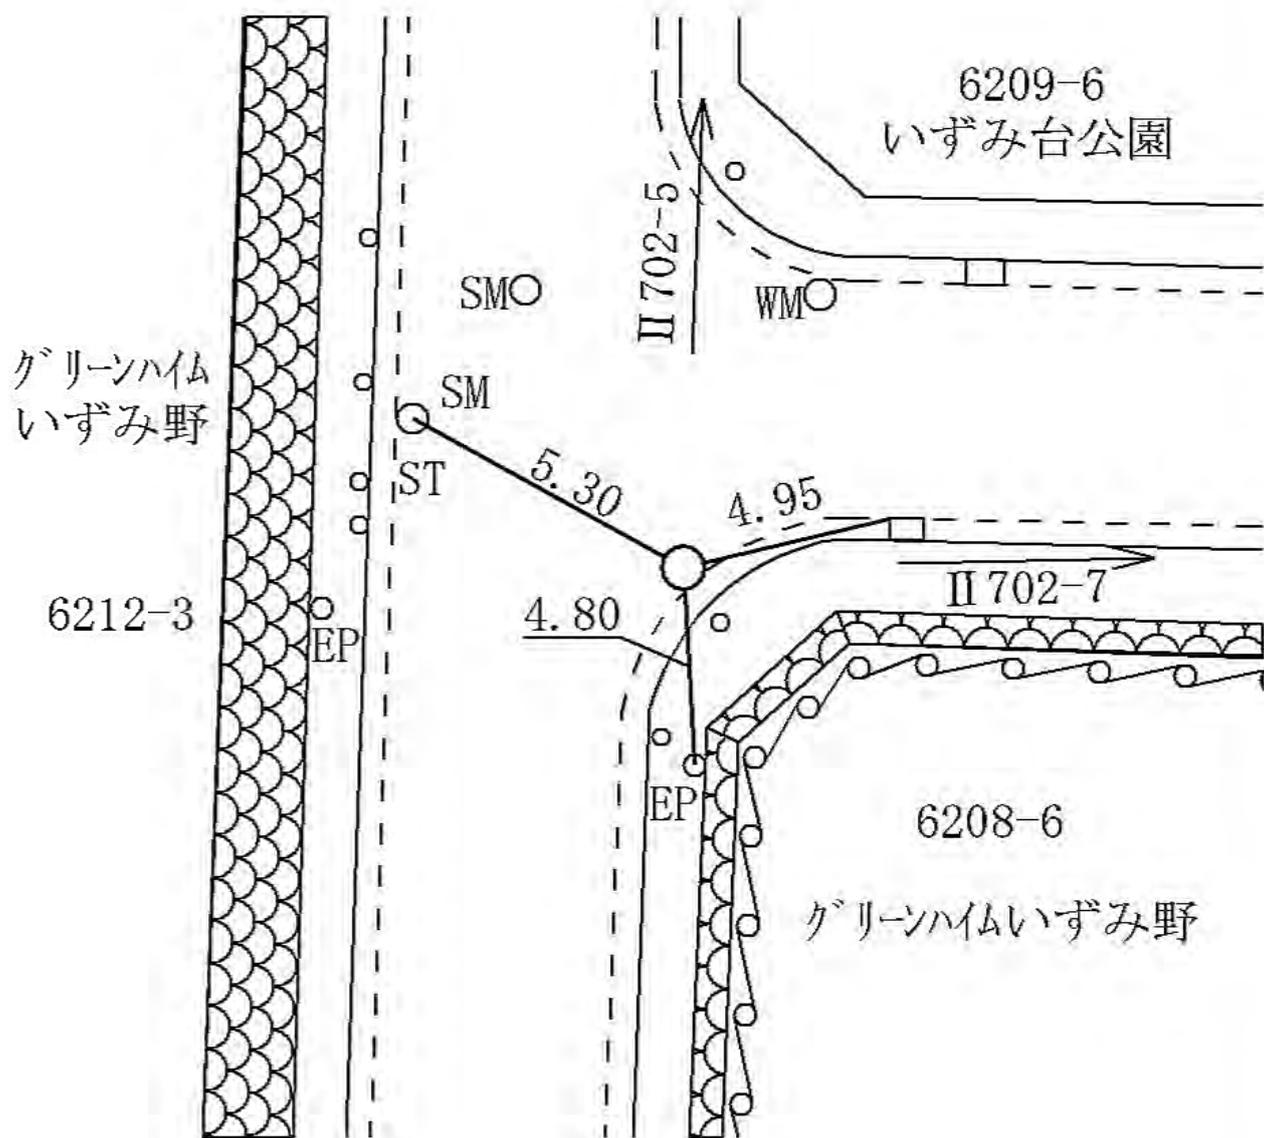

線 番 号	点 番 号	標 識 ノ 種 類	所 在 地
-------------	-------------	-----------	-------------

II 702	8	<div style="border: 1px solid black; border-radius: 50%; padding: 5px; display: inline-block;">金属標</div> ・ 鋏 ・ 木杭 キザミ
要 図		

泉区和泉町六二〇八番二地先

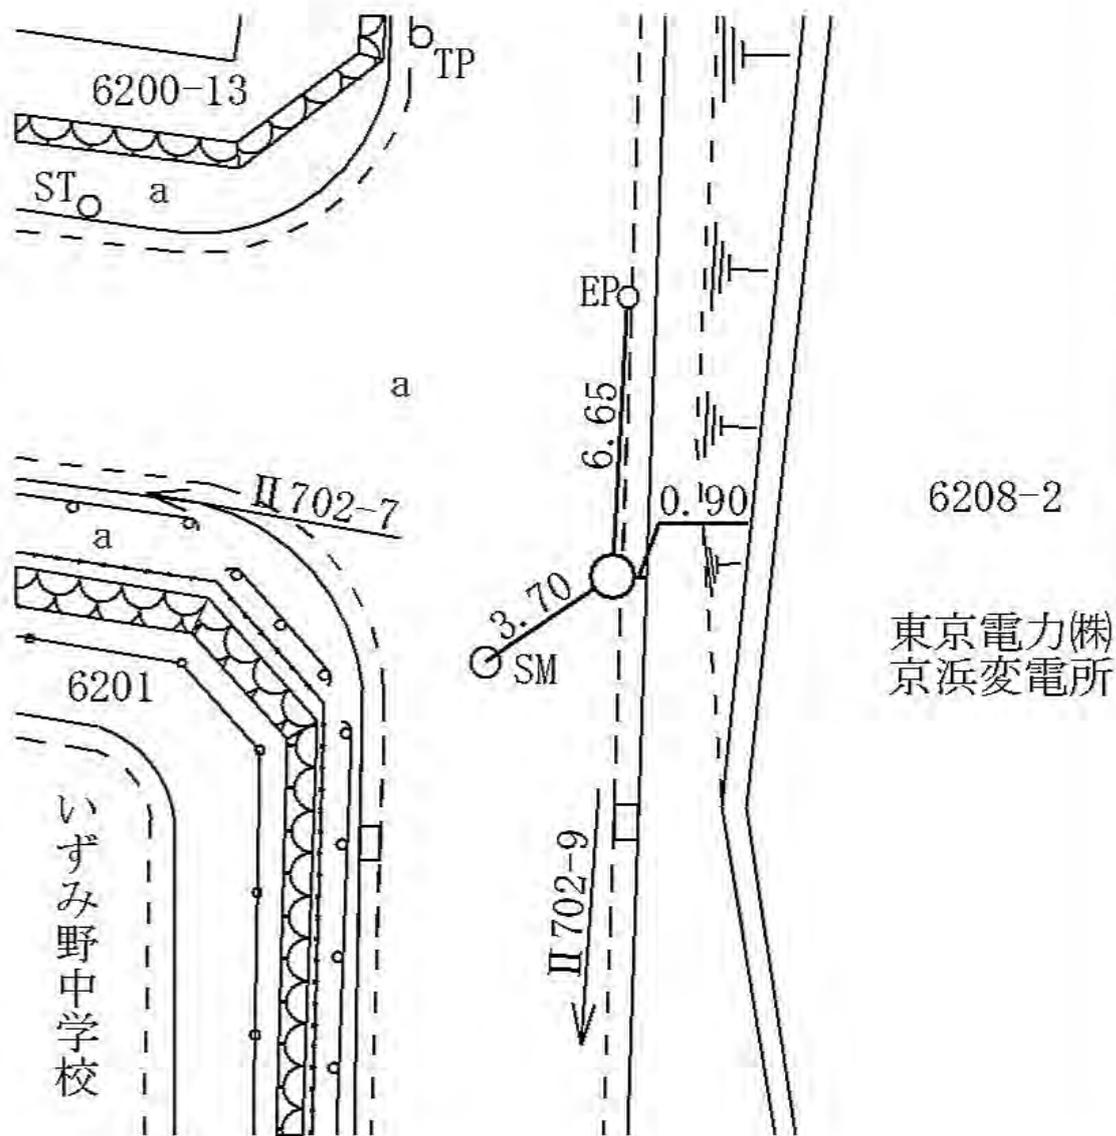


線 番 号	点 番 号	標 識 ノ 種 類	所 在 地
-------------	-------------	-----------	-------

II 702      9


金属標・鋳・木杭  
キザミ

泉区和泉町六二〇一番地先

要 図

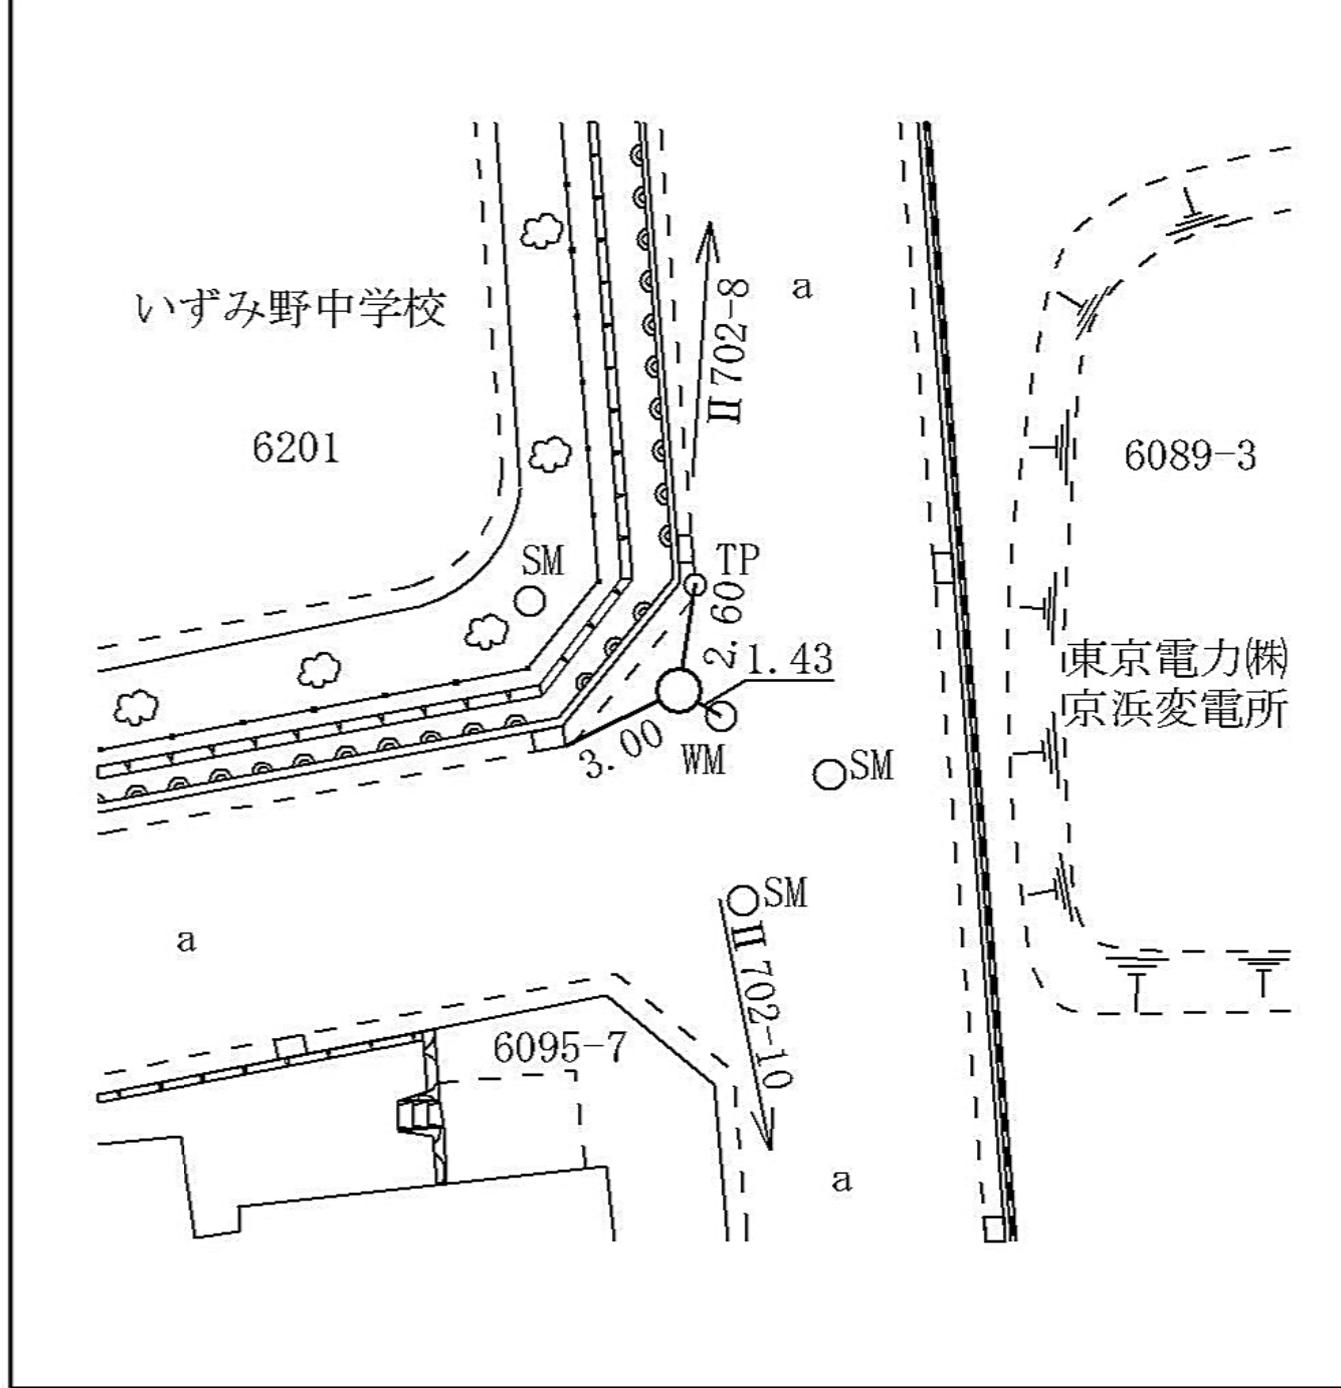

線 番 号	点 番 号	標 識 ノ 種 類	所 在 地
II 702	10	<div style="border: 1px solid black; border-radius: 50%; padding: 5px; display: inline-block;">金属標</div> ・ 鋌 ・ 木杭 キザミ	泉区和泉町五八〇七番一 地先
要 図			

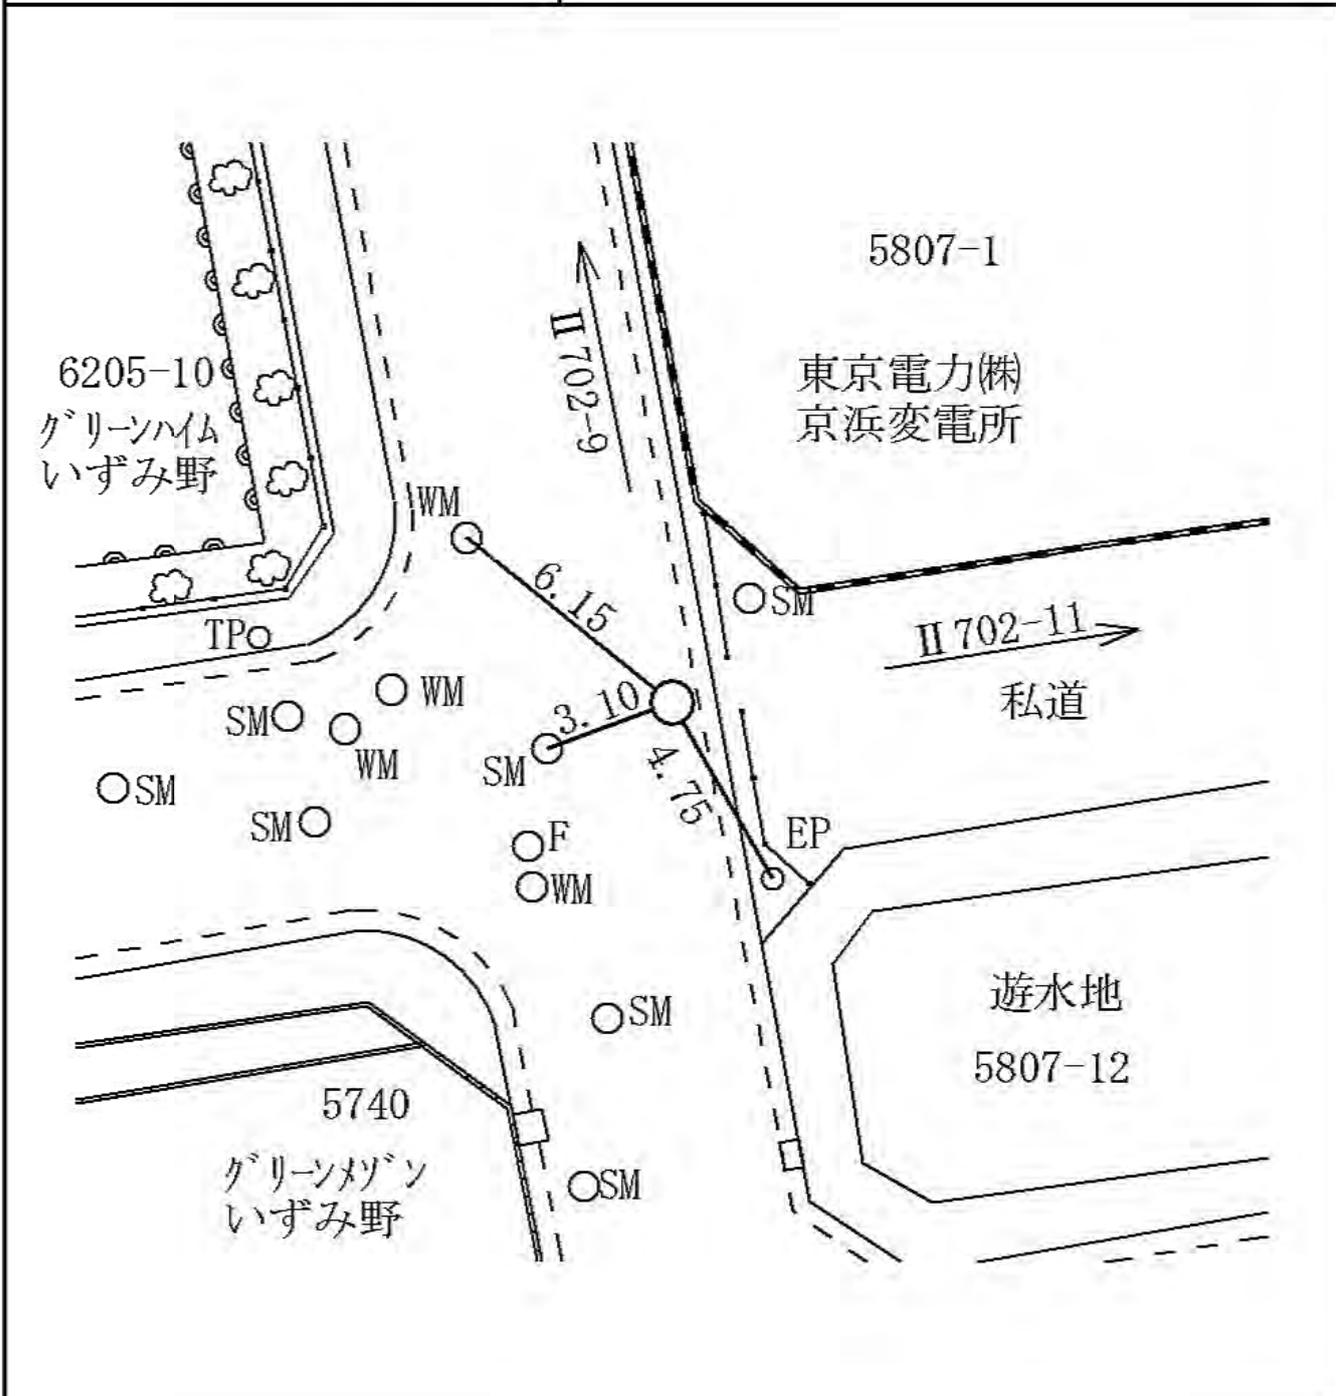


線 番 号	点 番 号	標 識 ノ 種 類	所 在 地
II 702	12	<div style="border: 1px solid black; border-radius: 50%; padding: 5px; display: inline-block;">金属標</div> ・ 鋌 ・ 木杭 キザミ	泉区弥生台七五番四地先
要 図			




線 番 号	点 番 号	標 識 ノ 種 類	所 在 地
-------------	-------------	-----------	-------


II 702	13	<span style="border: 1px solid black; border-radius: 50%; padding: 2px;">金属標</span> ・ 鋌 ・ 木杭 キザミ	泉区和泉町五九九〇番一地先
要 図			

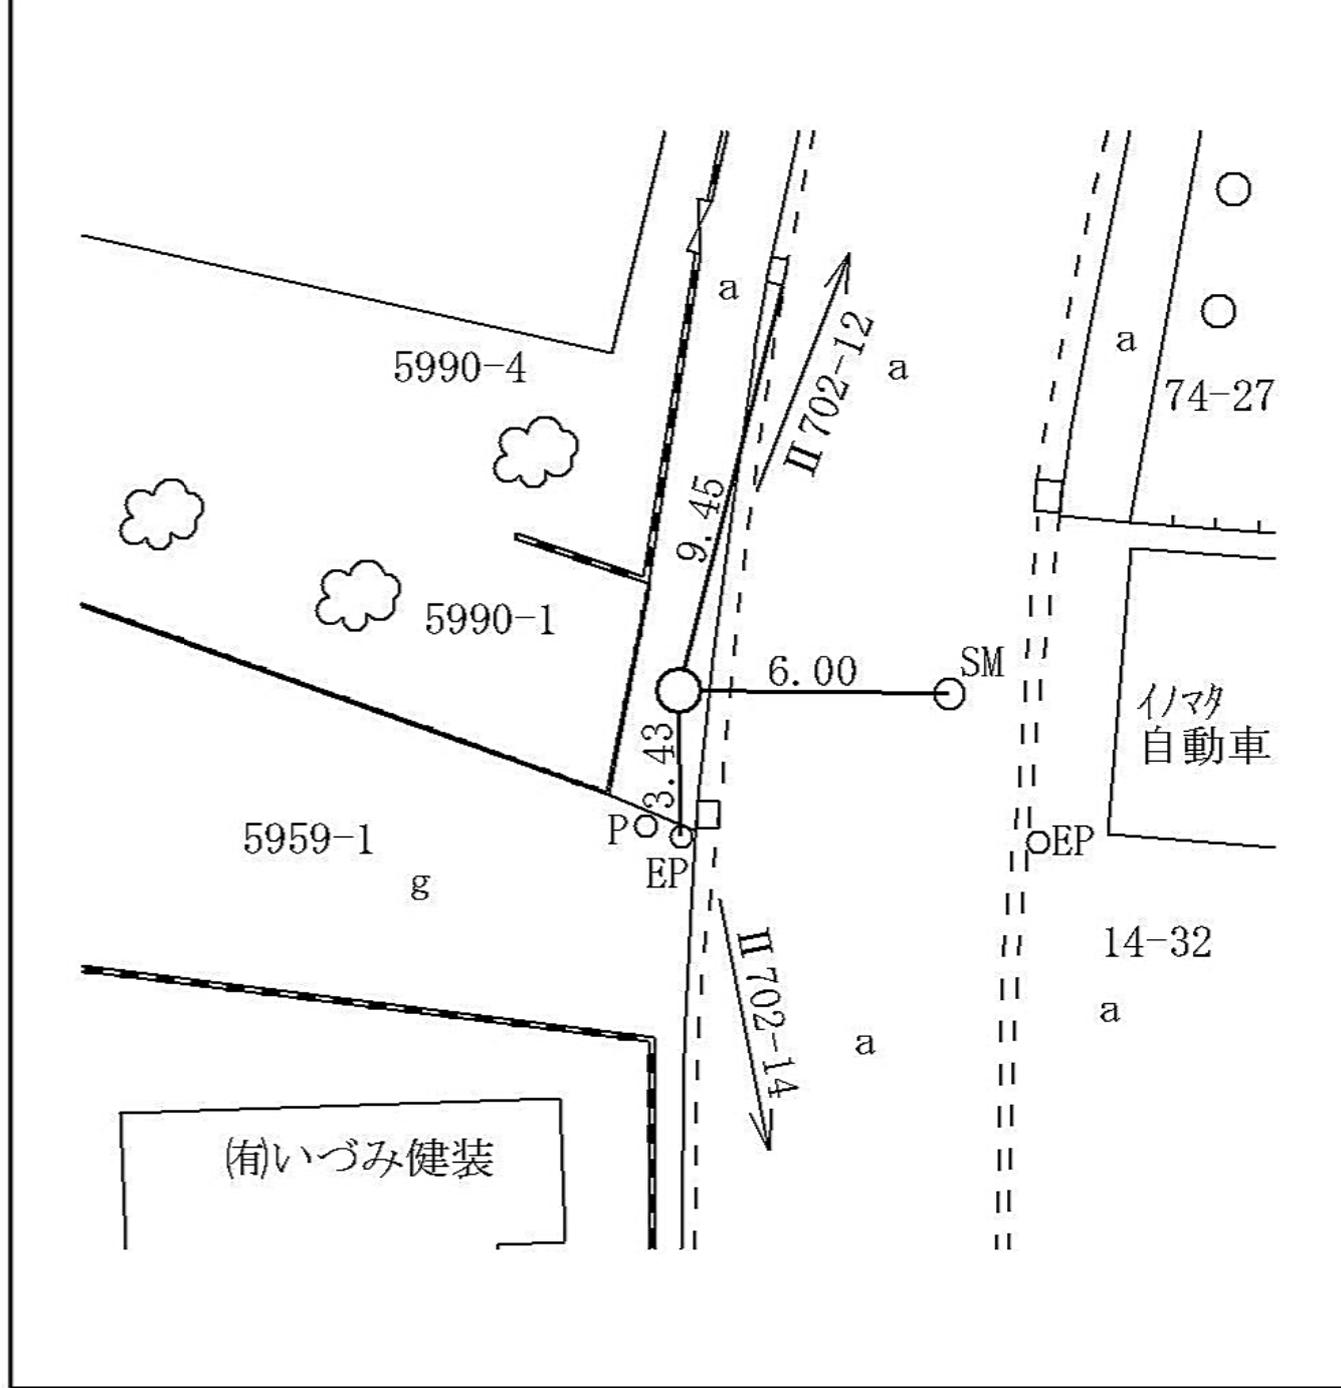


線 番 号	点 番 号	標 識 ノ 種 類	所 在 地
II 702	14	<div style="border: 1px solid black; border-radius: 50%; padding: 5px; display: inline-block;">金属標</div> ・ 鋌 ・ 木杭 キザミ	泉区中田町三四六三番一地先
要 図			

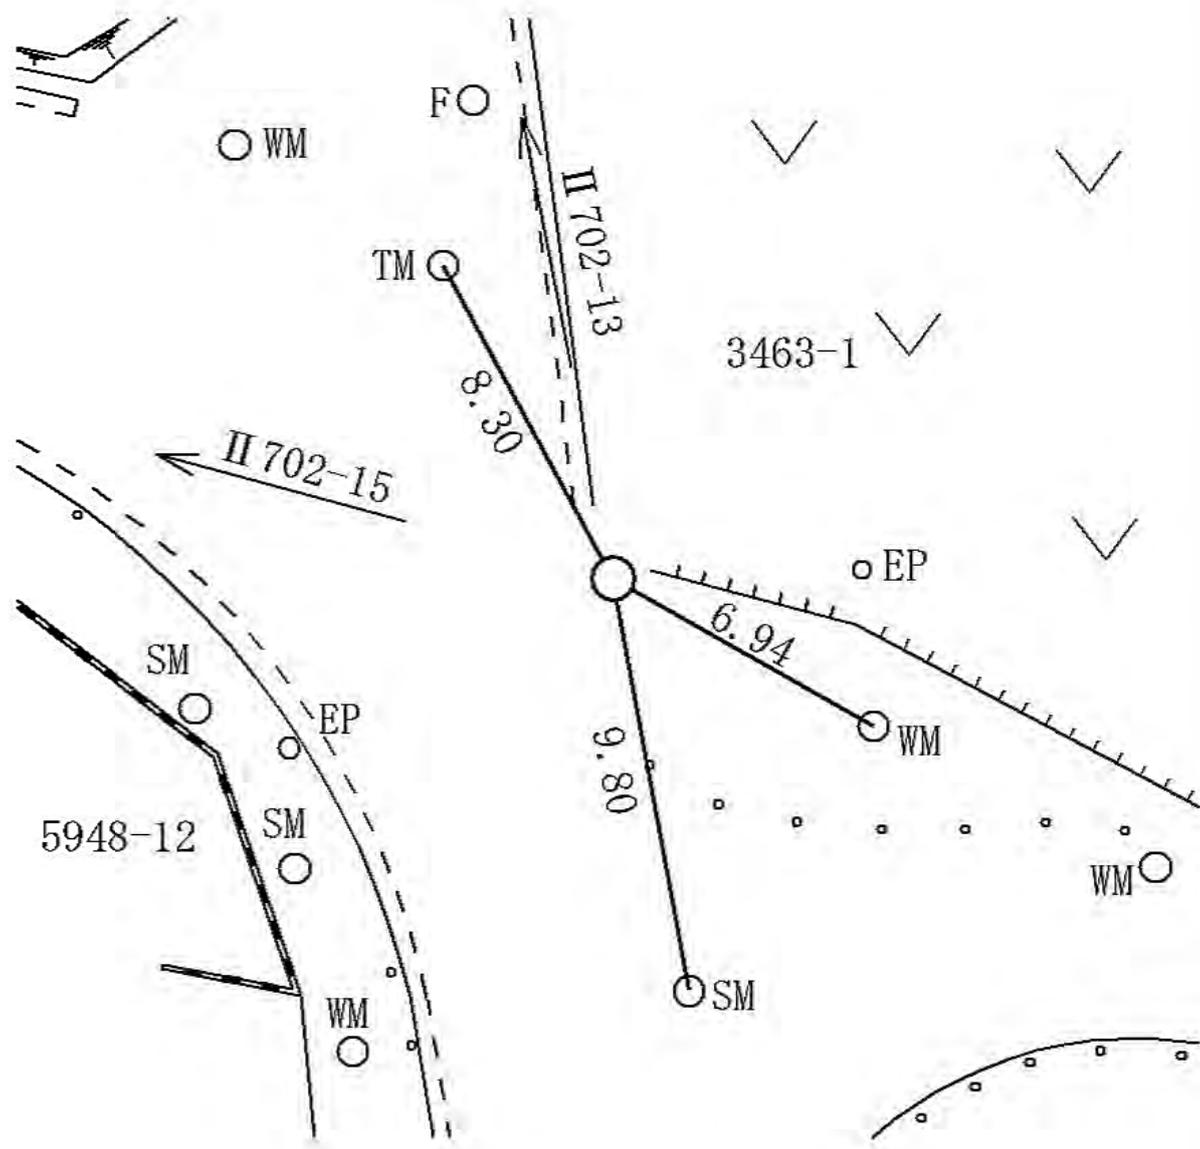

線番号	点番号	標識ノ種類	所在地
II 702	15	<div style="border: 1px solid black; border-radius: 50%; padding: 5px; display: inline-block;">金属標</div> ・鋌・木杭 キザミ	泉区和泉町五八七一番一五地先
要 図			

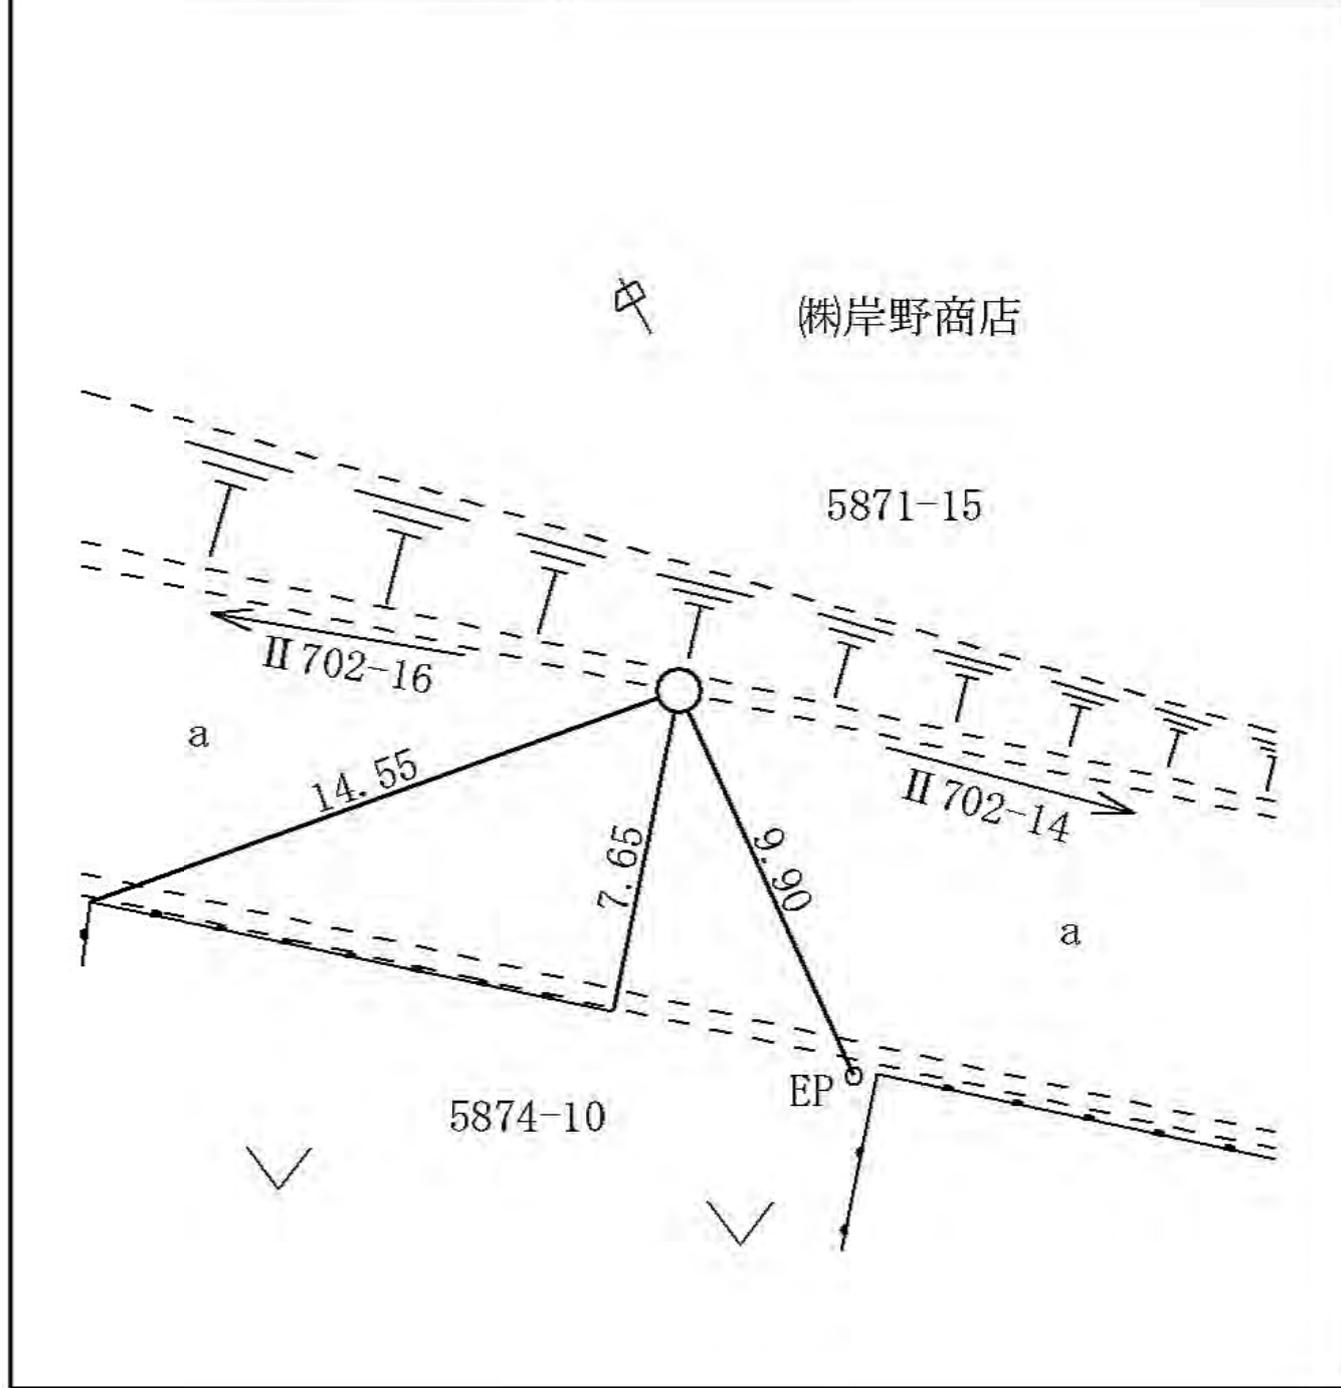


線番号	点番号	標識ノ種類	所在地
II 702	17	<div style="border: 1px solid black; border-radius: 50%; padding: 5px; display: inline-block;">金属標</div> ・鋌・木杭 キザミ	泉区和泉町五八七四番五地先
要 図			

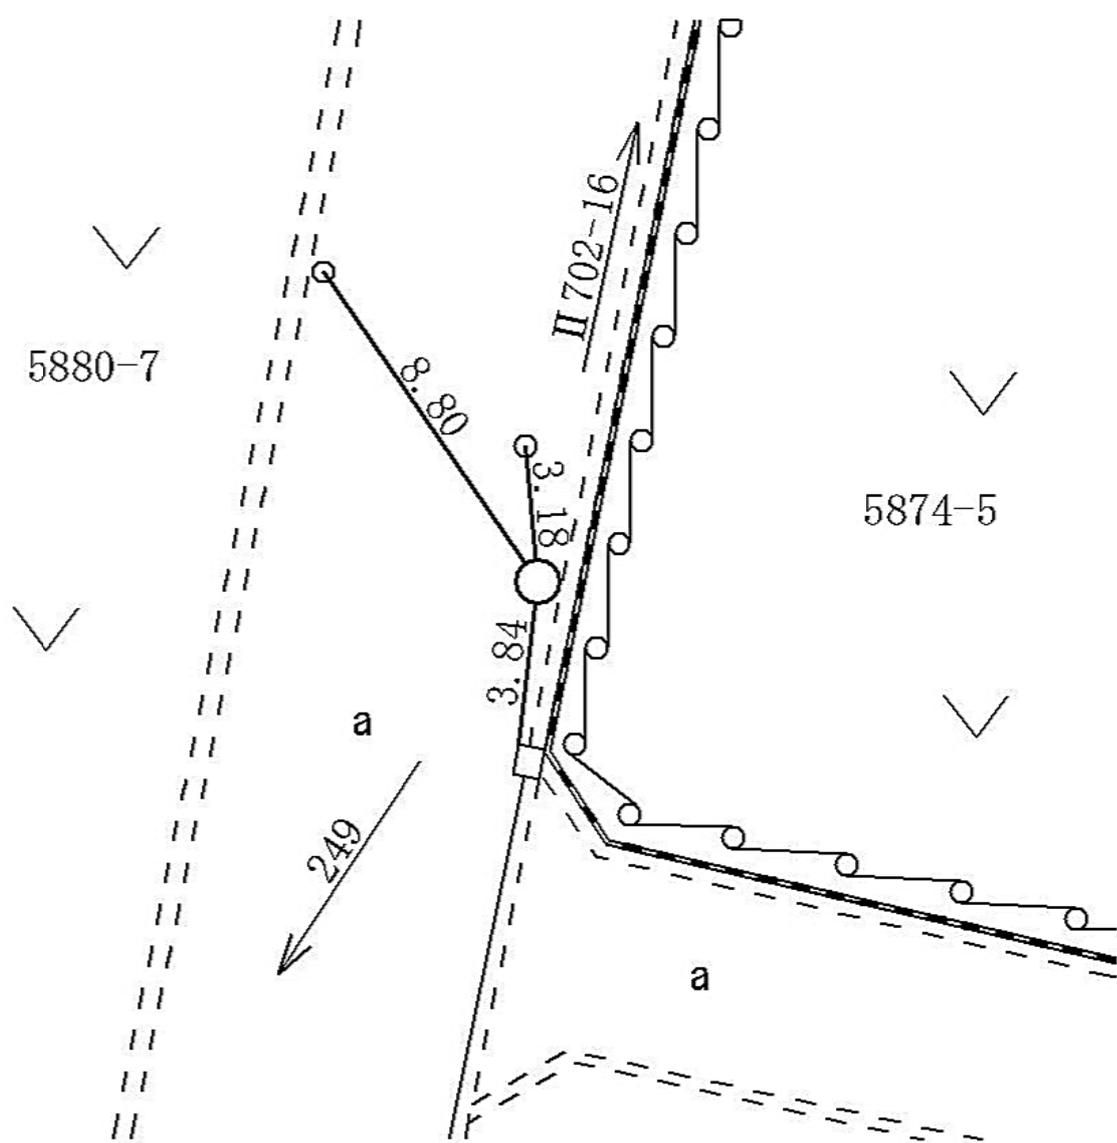



線 番 号	点 番 号	標 識 ノ 種 類	所 在 地
-------------	-------------	-----------	-------------

II 703	3	<div style="border: 1px solid black; border-radius: 50%; padding: 5px; display: inline-block;">金属標</div> ・ 鋌 ・ 木杭  キザミ	泉区桂坂一六番一地先
要 図			

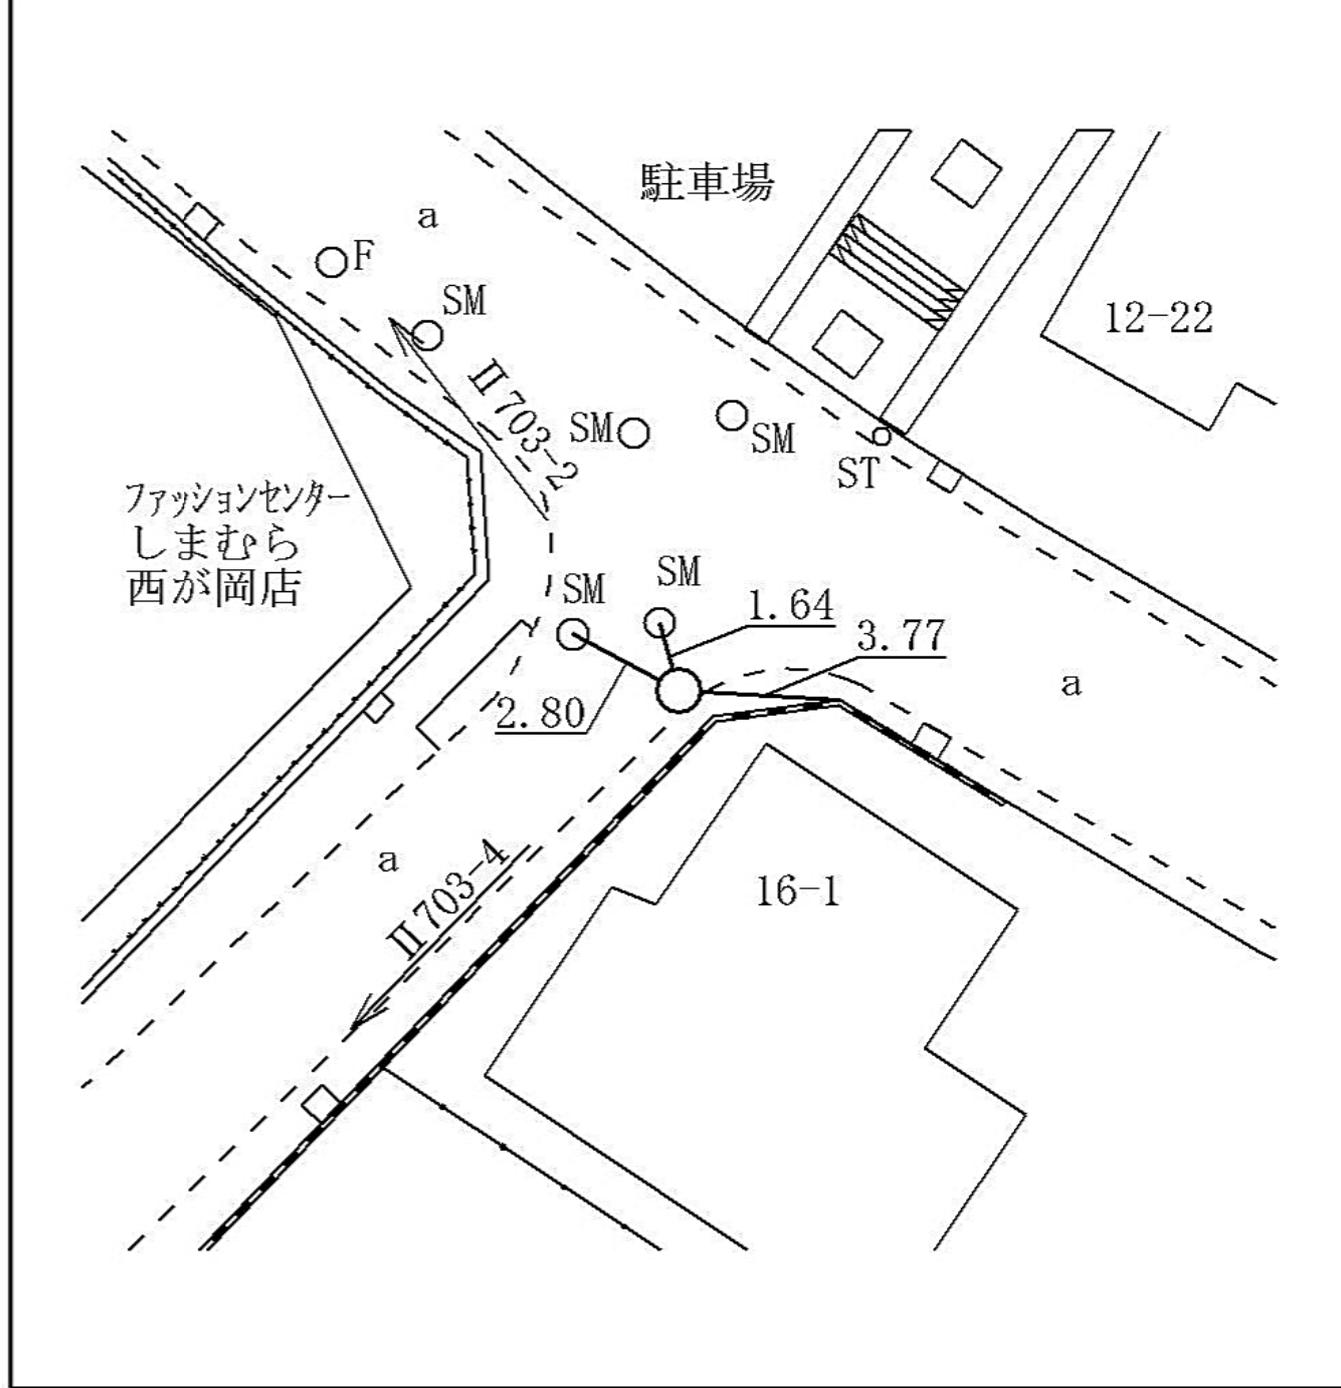

線  
番  
号

点  
番  
号

標 識 ノ 種 類

所  
在  
地

II 703


4

金属標・鋏・木杭

泉区西が岡一丁目一三番一 地先

キザミ

要 図

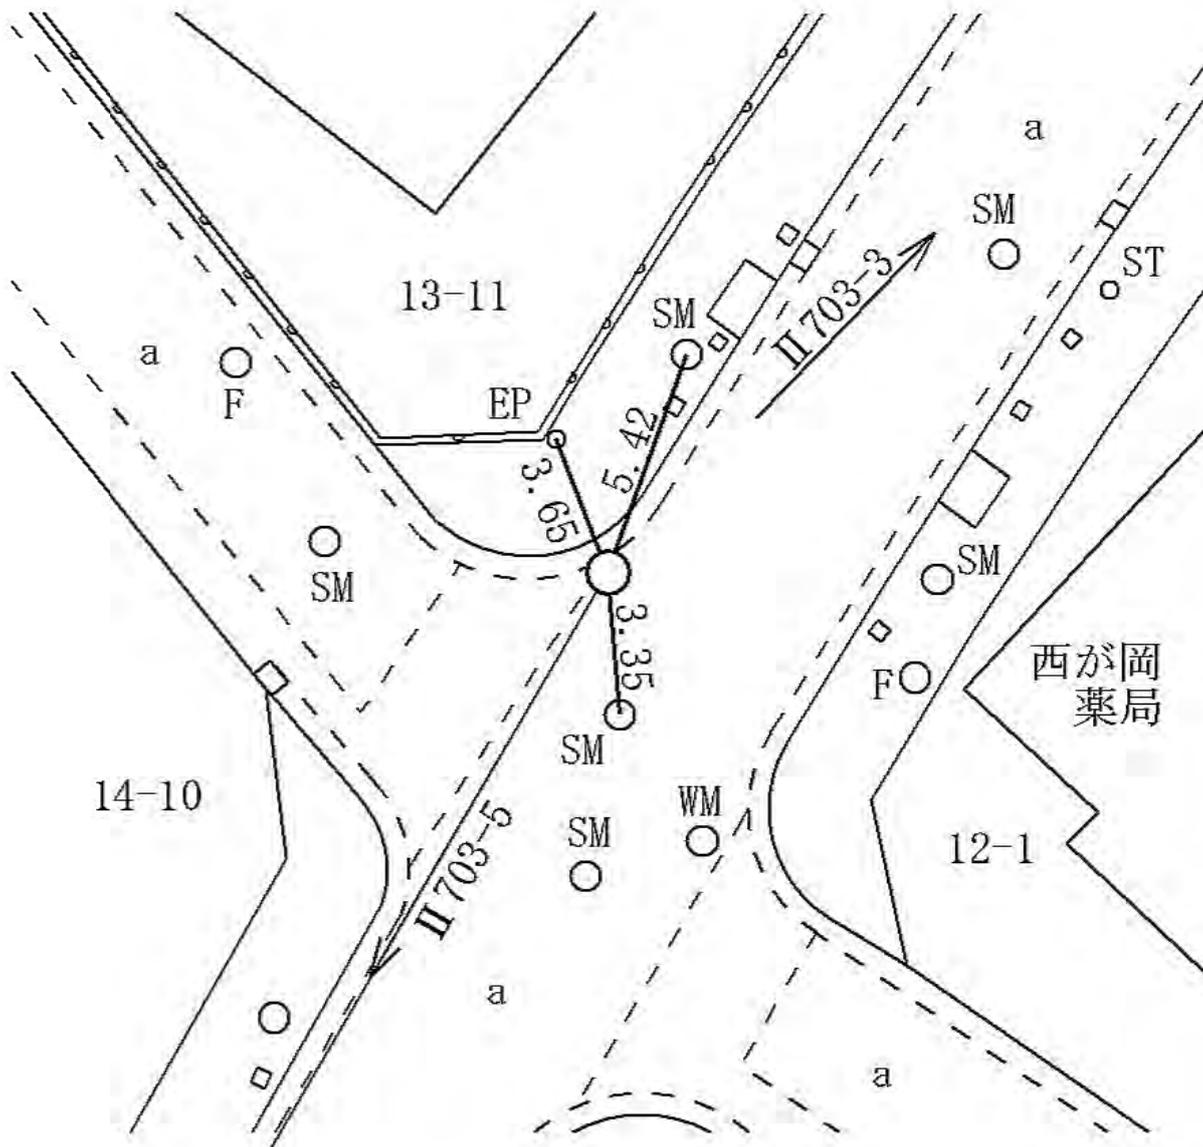

線  
番  
号

点  
番  
号

標 識 ノ 種 類

所  
在  
地

II 703


6

金属標・鋳・木杭

泉区西が岡三丁目一一番地先

キザミ


要 図

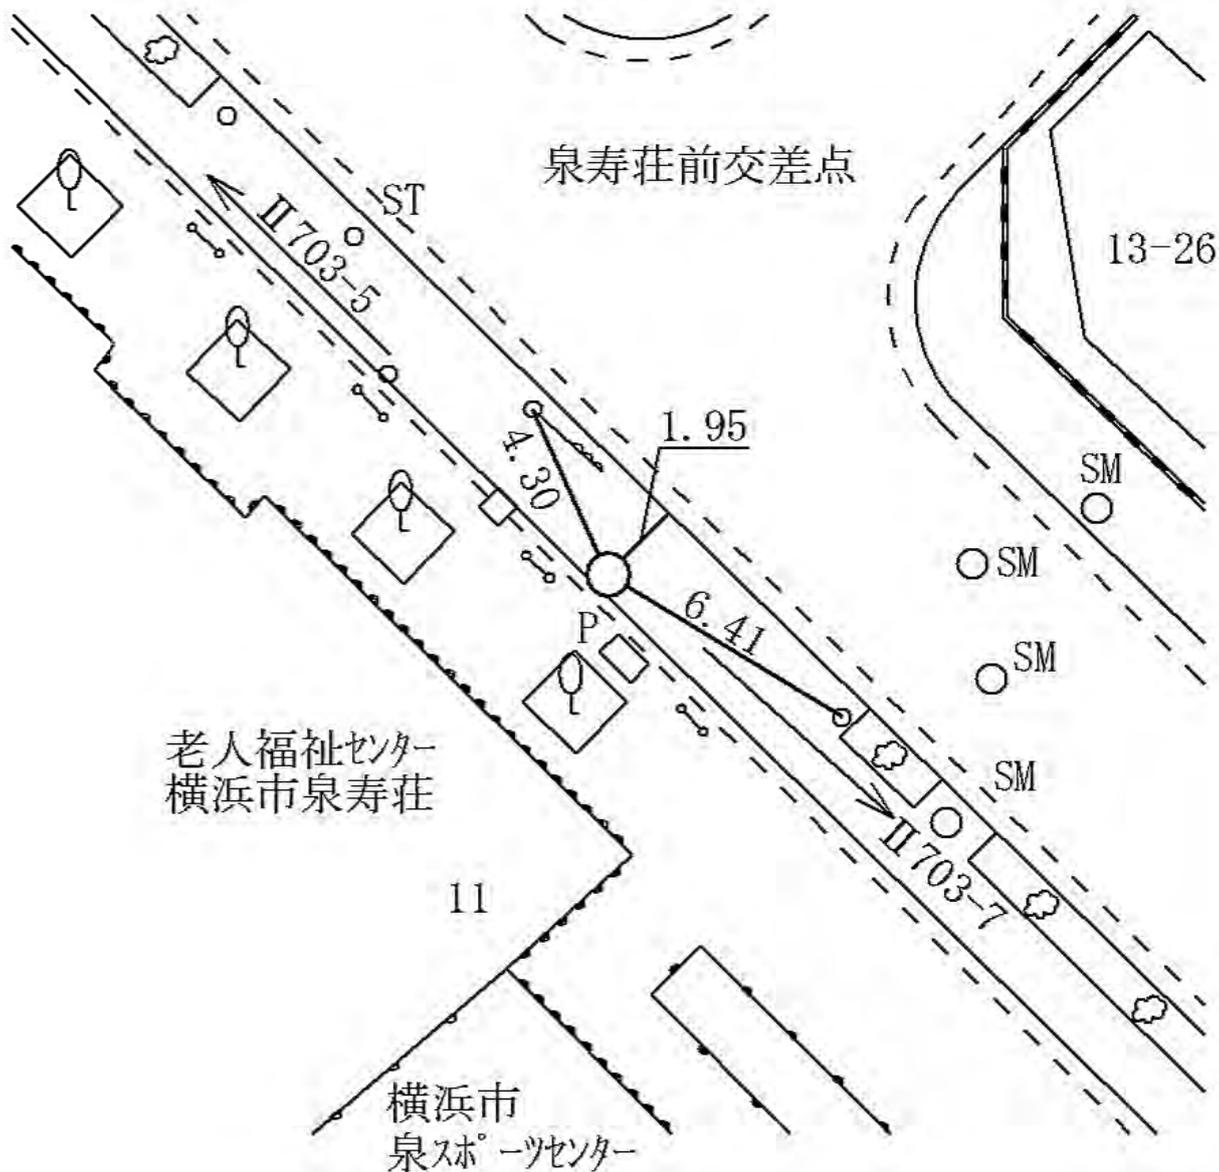


線 番 号	点 番 号	標 識 ノ 種 類	所 在 地
II 703	8	<div style="border: 1px solid black; border-radius: 50%; padding: 5px; display: inline-block;">金属標</div> ・ 鋌 ・ 木杭 キザミ	泉区白百合三丁目九七二番六地先
要 図			




線番号	点番号	標識ノ種類	所在地
II 703	9	<div style="border: 1px solid black; border-radius: 50%; padding: 5px; display: inline-block;">金属標</div> ・ 鋌 ・ 木杭 キザミ	泉区領家四丁目一番一地先
要 図			

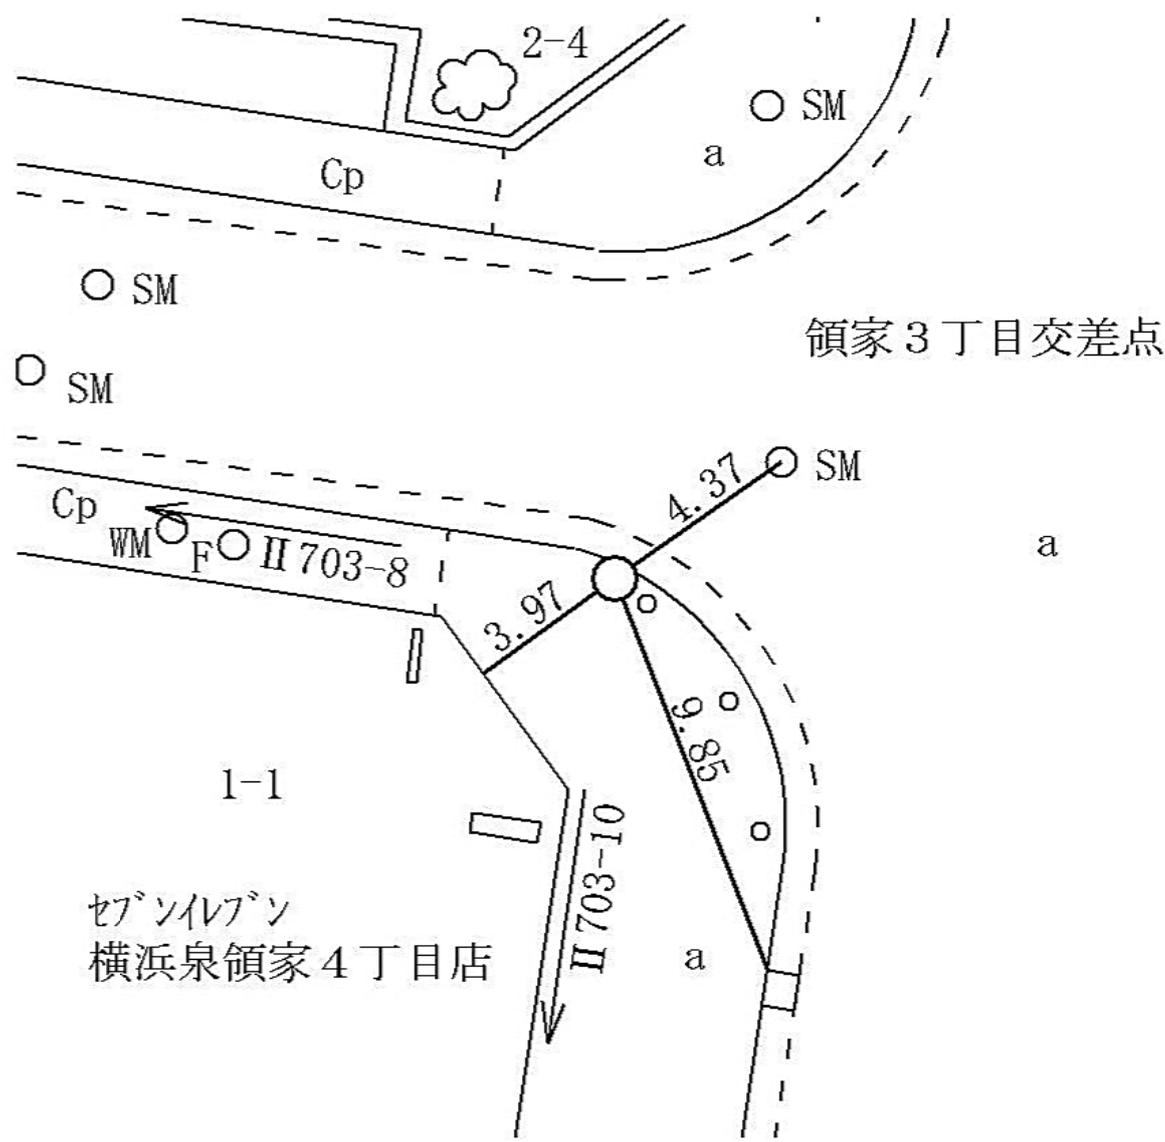

線 番 号	点 番 号	標 識 ノ 種 類	所 在 地
II 703	10	<div style="border: 1px solid black; border-radius: 50%; padding: 5px; display: inline-block;">金属標</div> ・ 鋌 ・ 木杭  キザミ	泉区領家四丁目二番二地先
要 図			

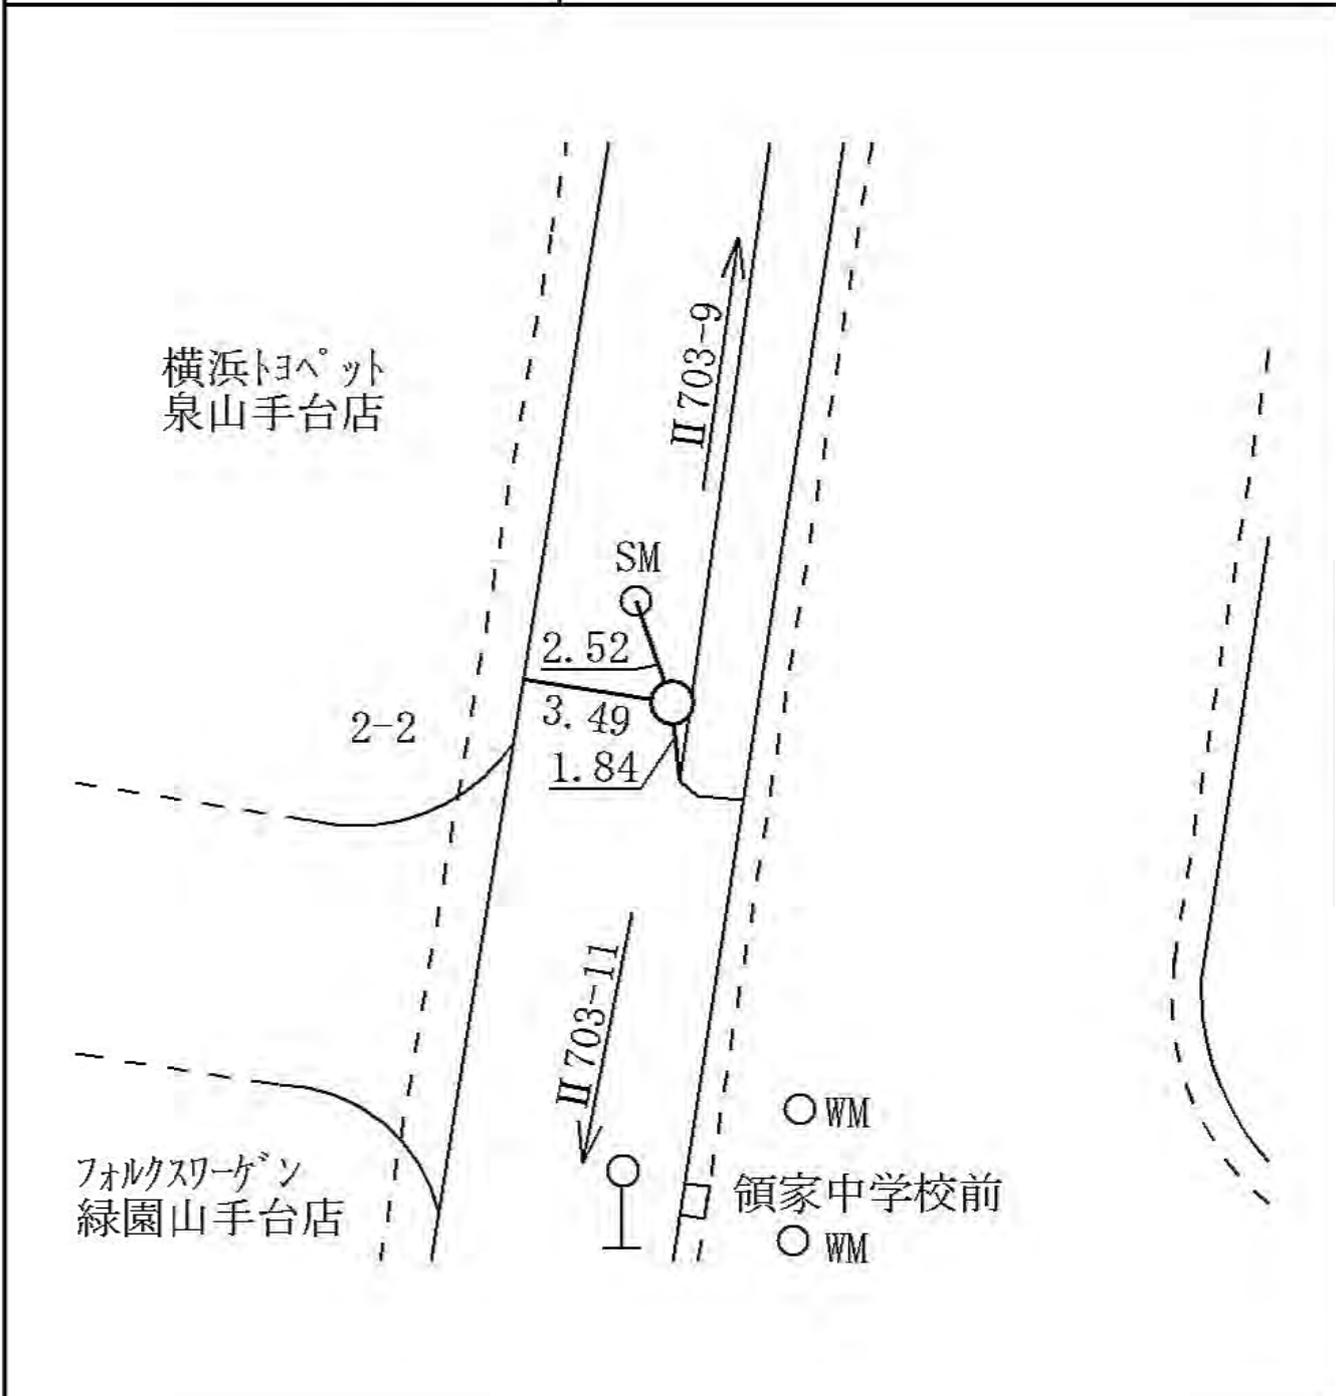

線 番 号	点 番 号	標 識 ノ 種 類	所 在 地
Ⅱ 703	12	<div style="border: 1px solid black; border-radius: 50%; padding: 5px; display: inline-block;">金属標</div> ・ 鋌 ・ 木杭 キザミ	戸塚区鳥が丘一九番三地先
要 図			

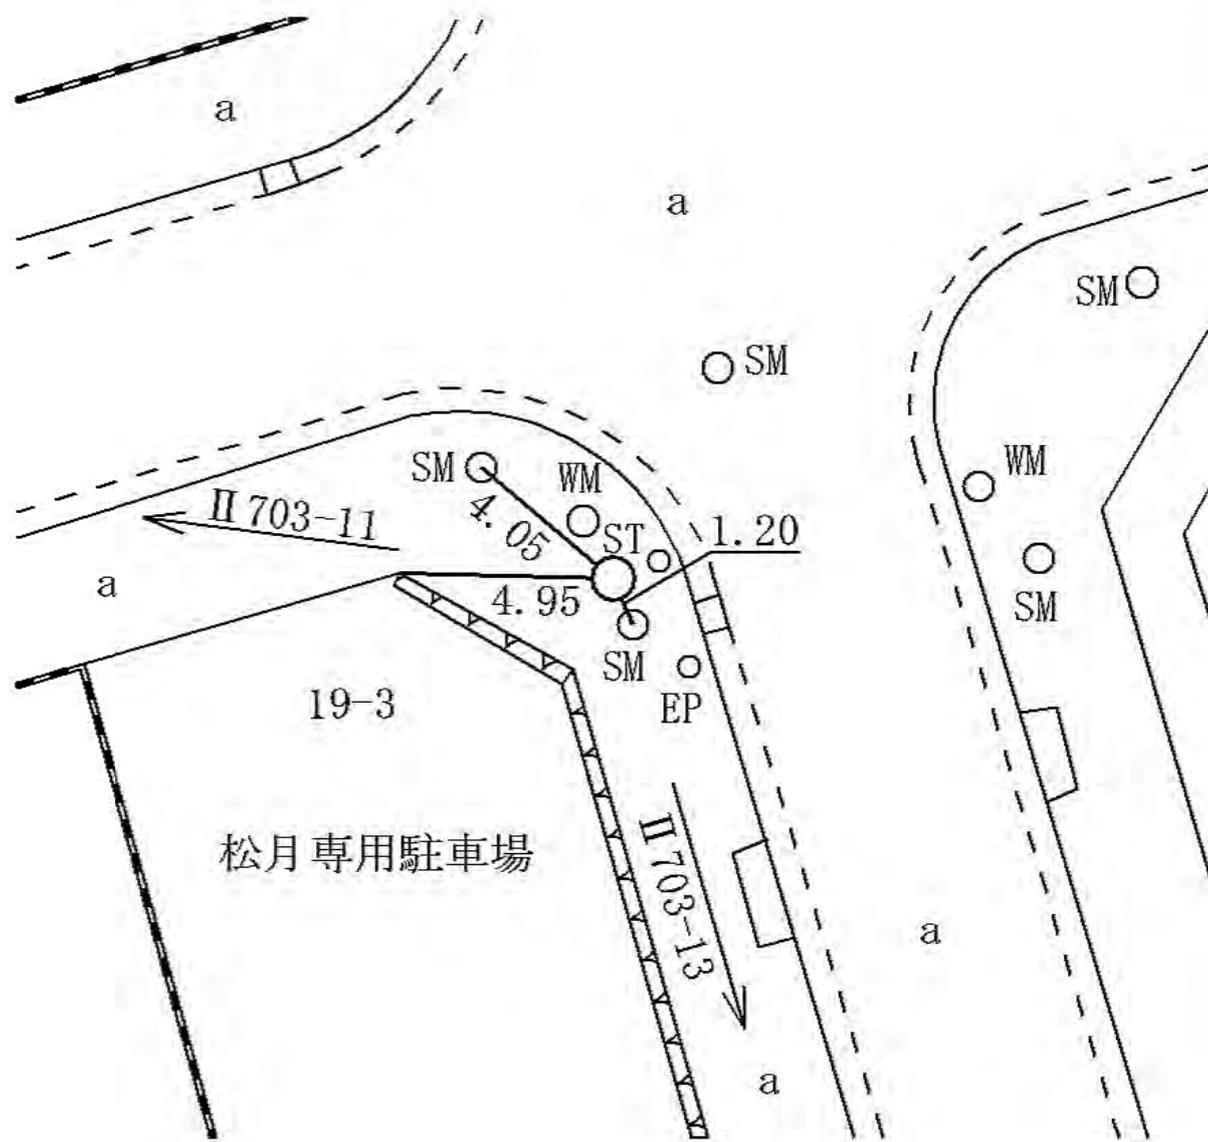


線 番 号	点 番 号	標 識 ノ 種 類	所 在 地
-------------	-------------	-----------	-------------

II 703	13
--------	----

金属標・鋌・木杭  
キザミ

戸塚区鳥が丘二〇番一七地先


要 図

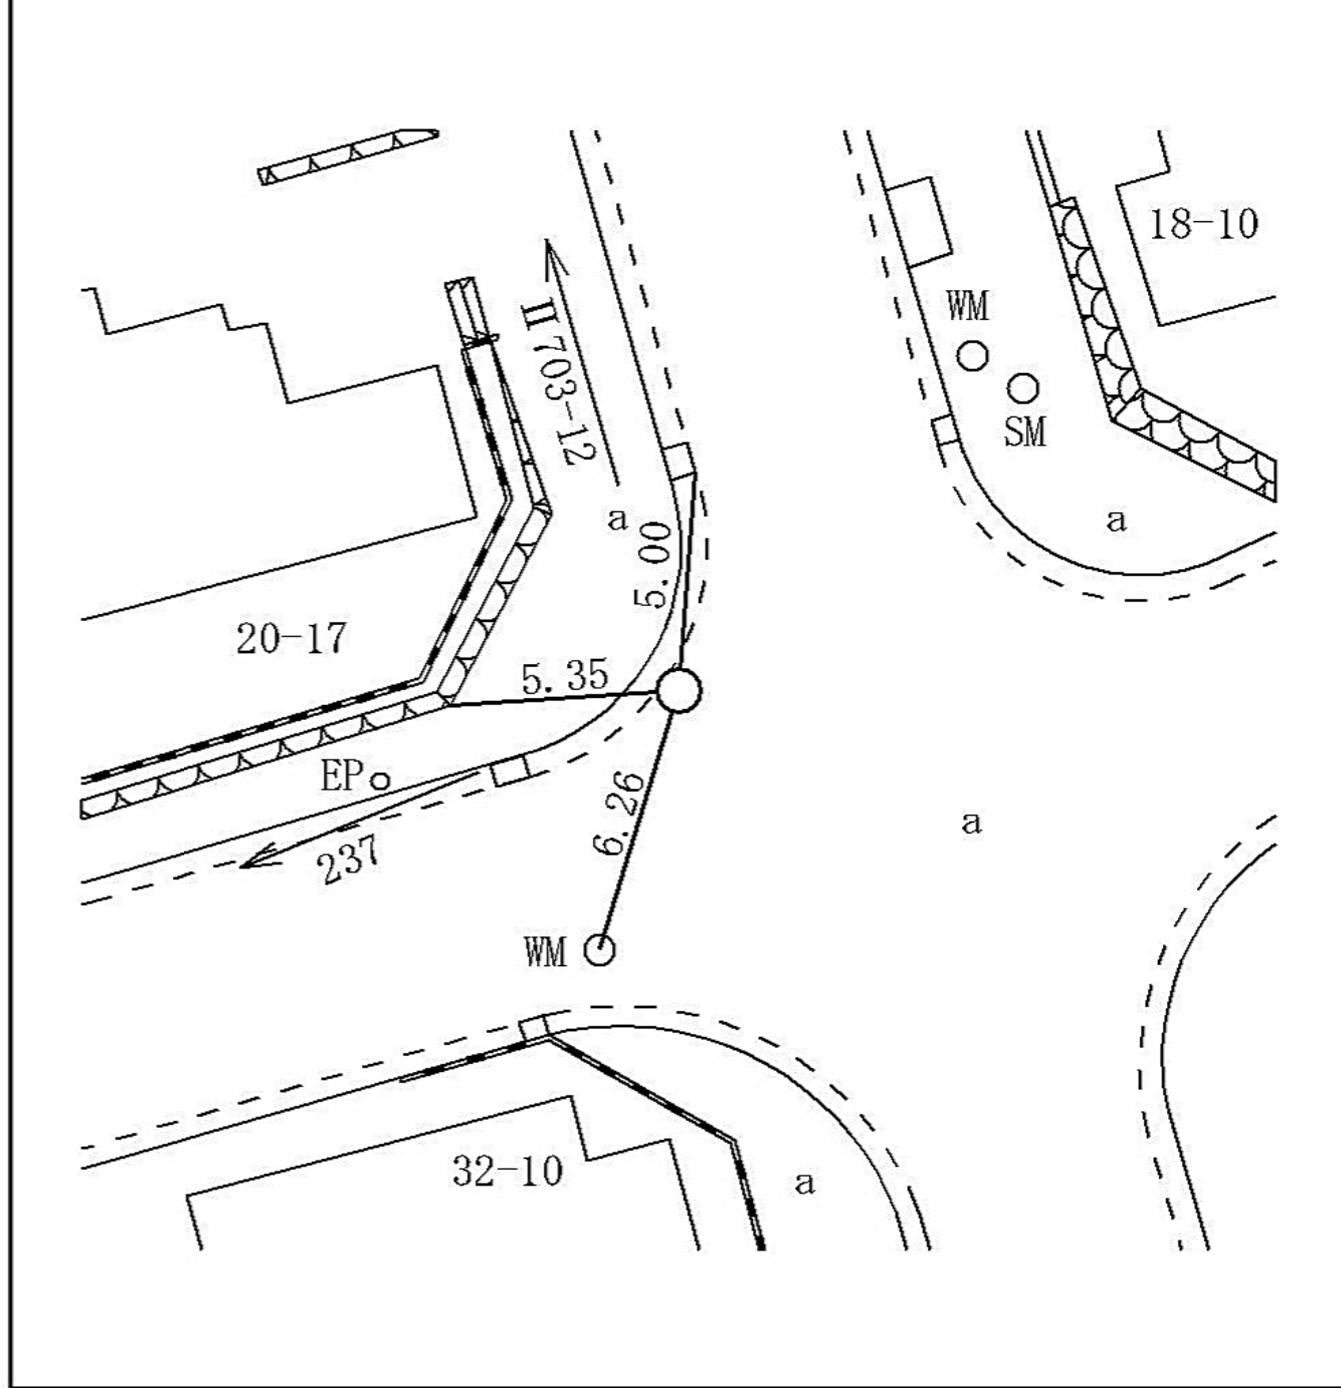


線番号	点番号	標識ノ種類	所在地
II 704	1	<div style="border: 1px solid black; border-radius: 50%; padding: 5px; display: inline-block;">金属標</div> ・ 鋌 ・ 木杭 キザミ	泉区和泉町三二一七番一地先
要 図			

環状4号線


a

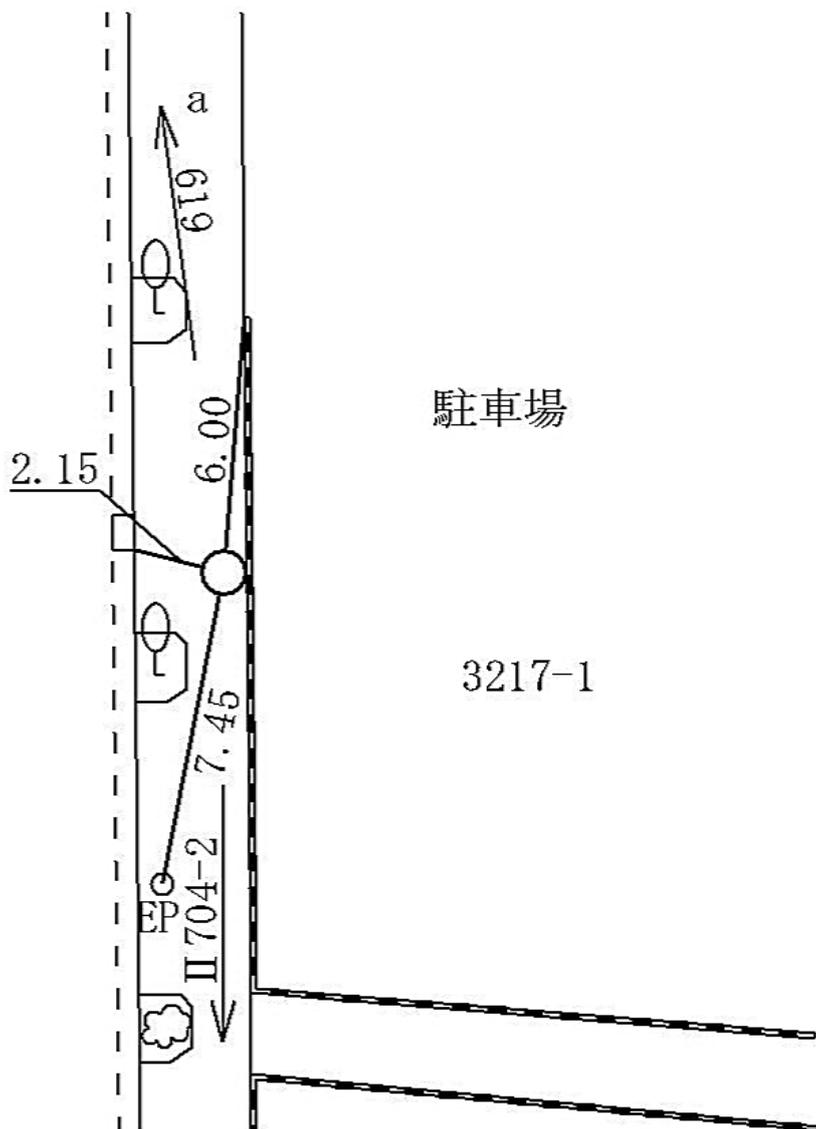


線 番 号	点 番 号	標 識 ノ 種 類	所 在 地
II 704	2	<div style="border: 1px solid black; border-radius: 50%; padding: 5px; display: inline-block;">金属標</div> ・ 鋌 ・ 木杭 キザミ	泉区和泉町三一九一番一〇地先
要 図			

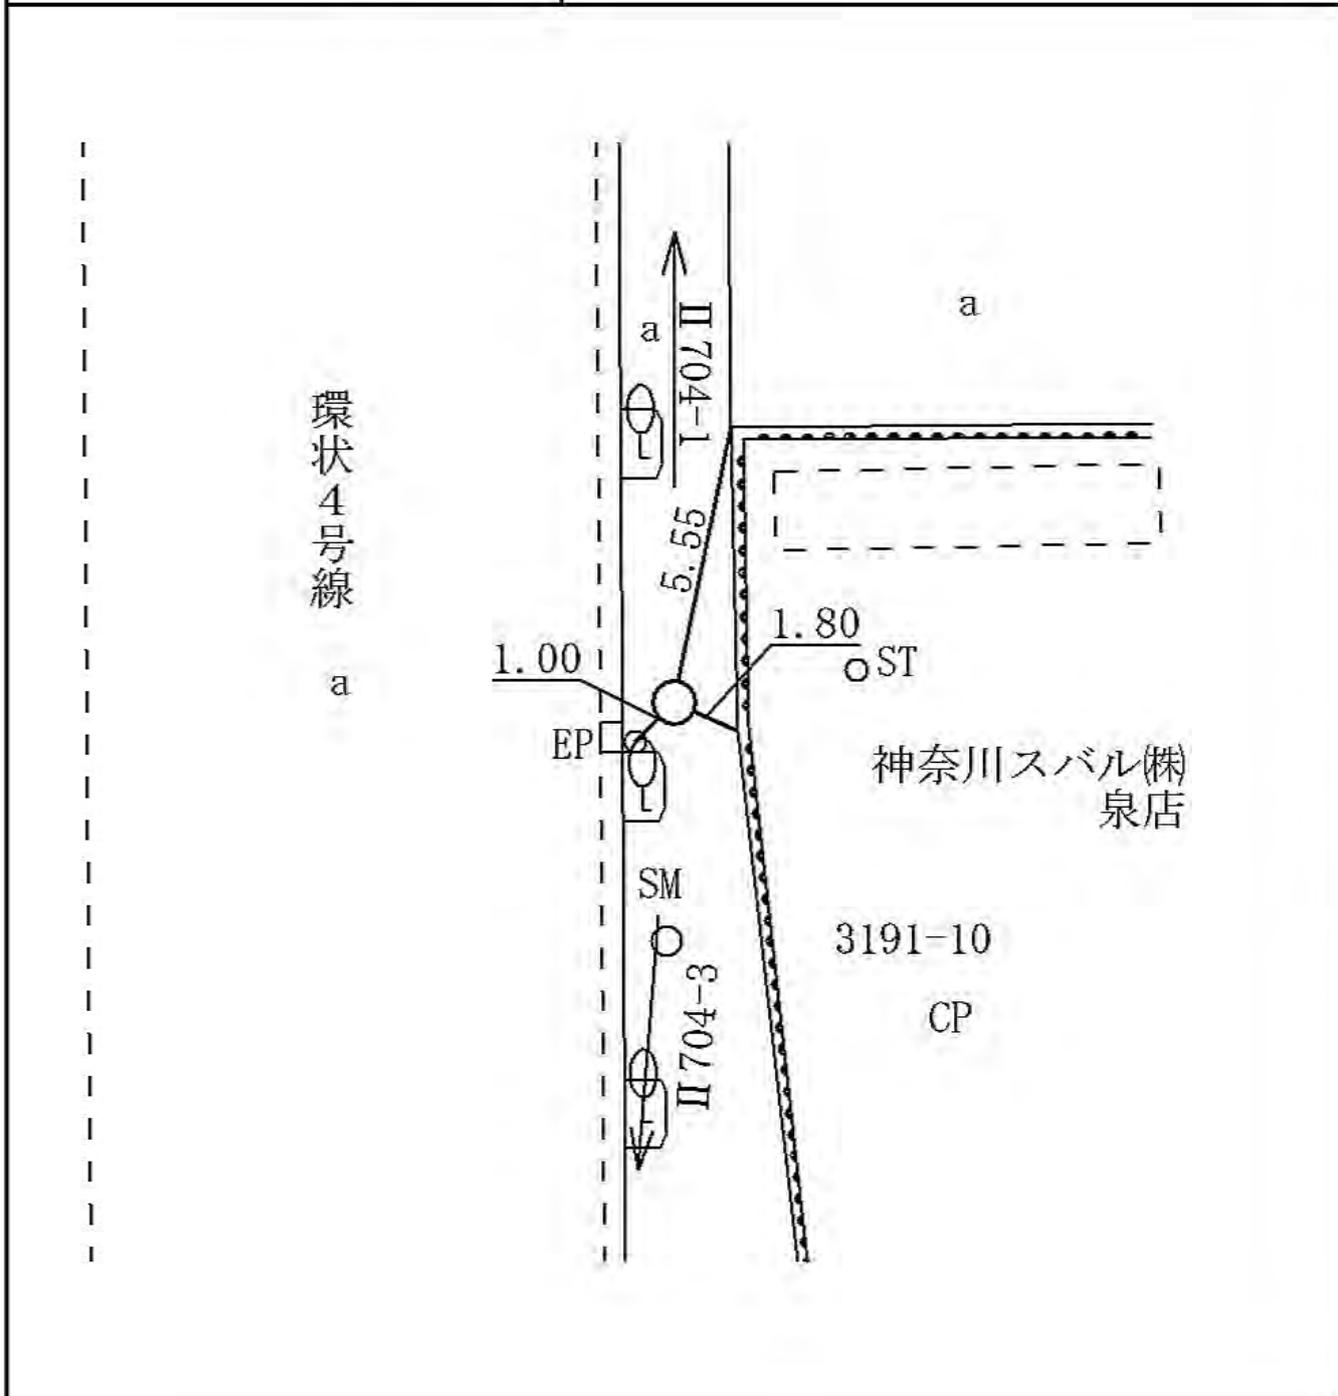

線 番 号	点 番 号	標 識 ノ 種 類	所 在 地
II 704	4	<div style="border: 1px solid black; border-radius: 50%; padding: 5px; display: inline-block;">金属標</div> ・ 鋌 ・ 木杭 キザミ	泉区下飯田町八二一番地先
要 図			

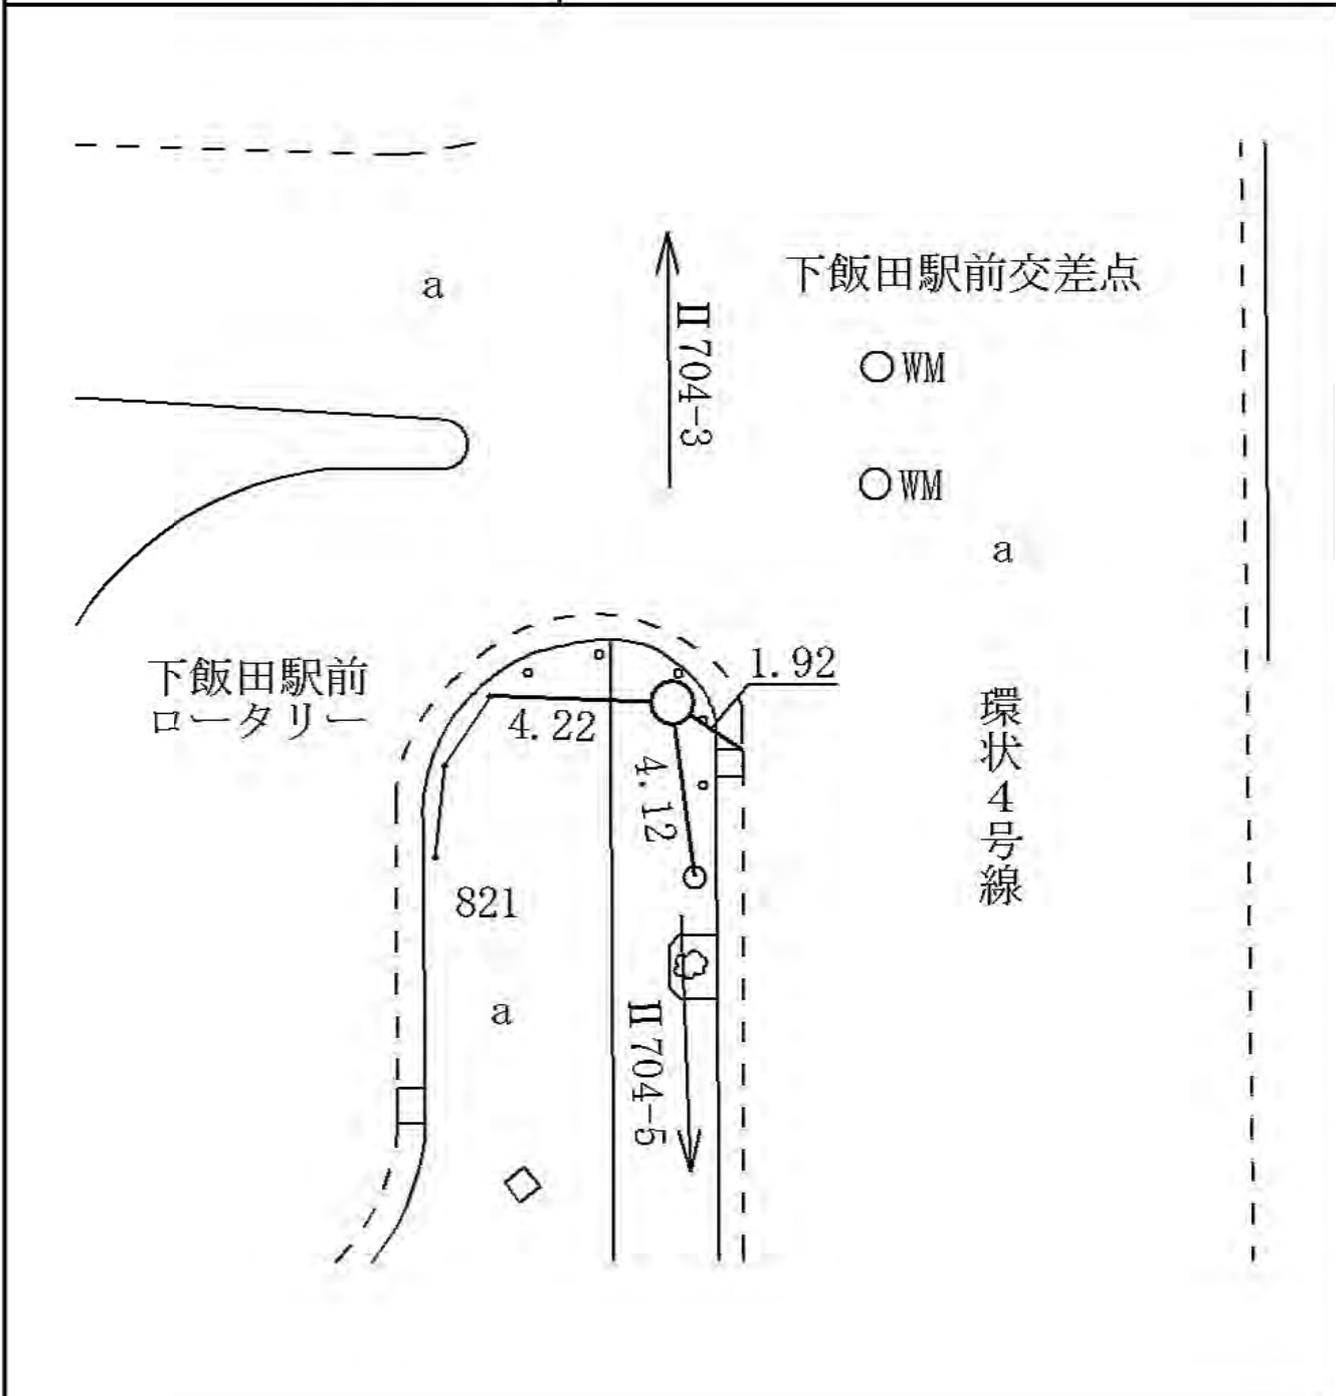


線 番 号	点 番 号	標 識 ノ 種 類	所 在 地
II 704	6	<div style="border: 1px solid black; border-radius: 50%; padding: 5px; display: inline-block;">金属標</div> ・ 鋌 ・ 木杭 キザミ	泉区和泉町一〇二三番二地先
要 図			

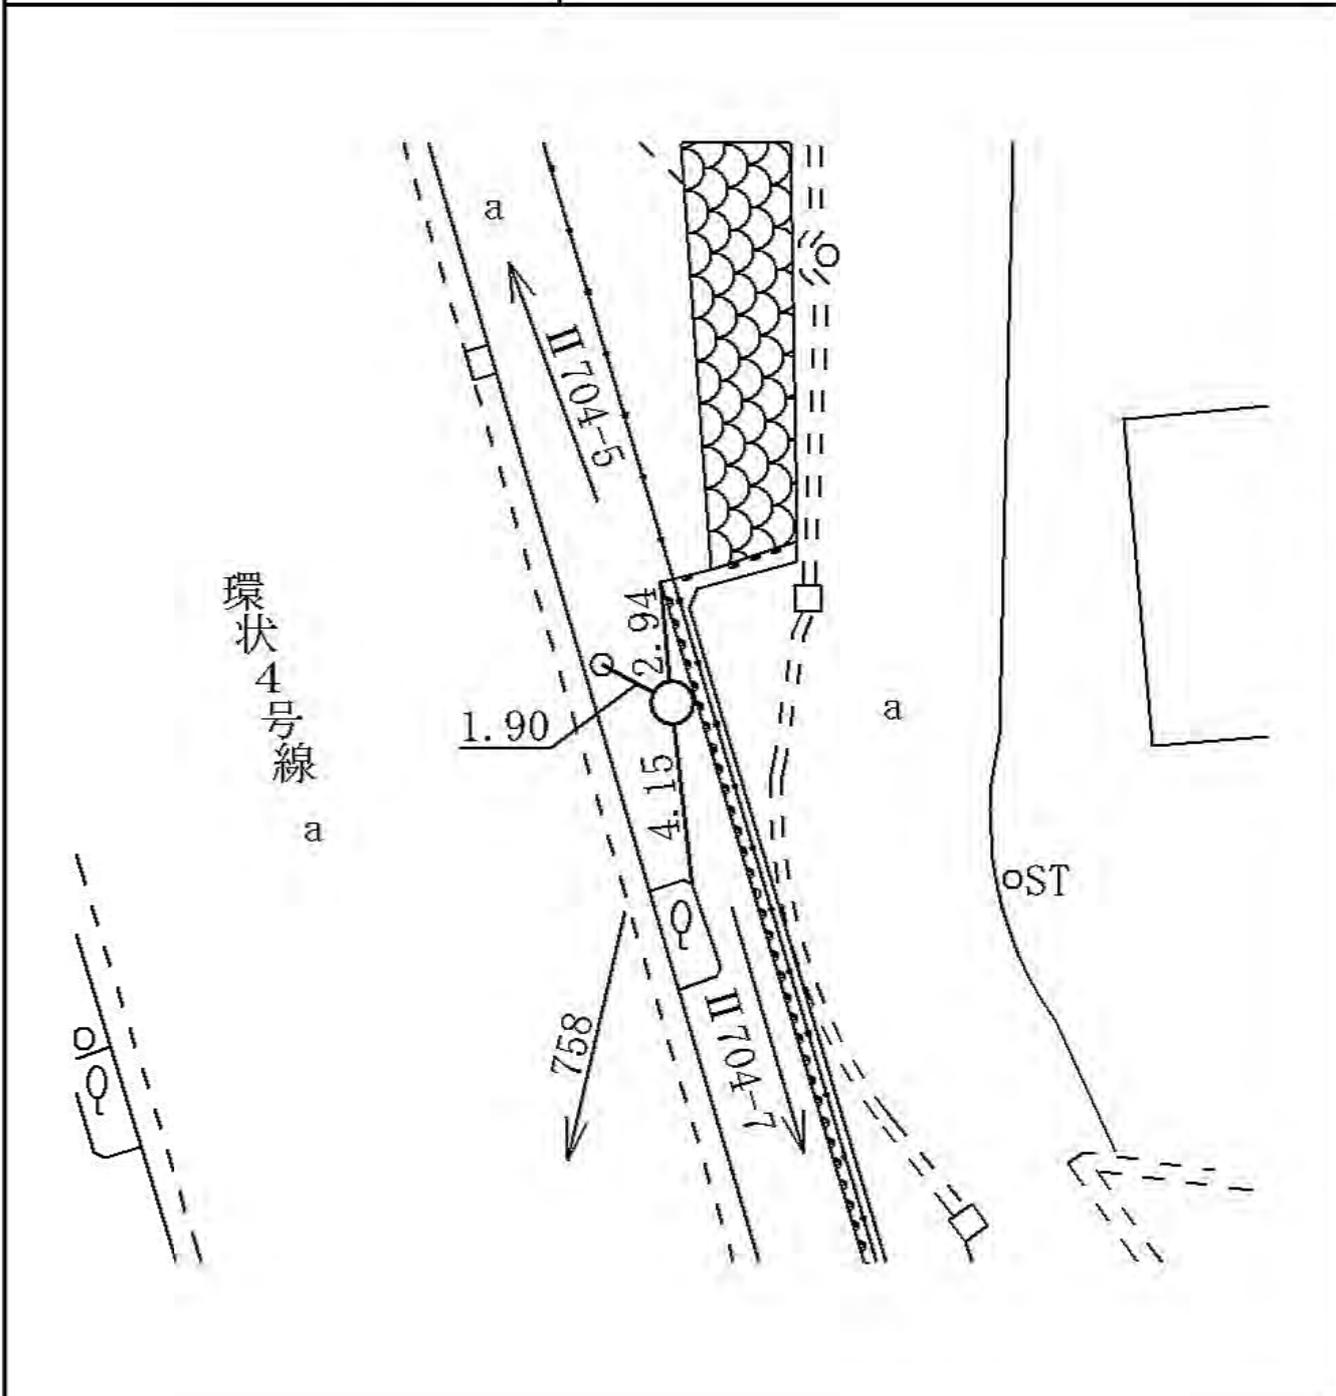

線 番 号	点 番 号	標 識 ノ 種 類	所 在 地
-------------	-------------	-----------	-------


II 704	7	<p>金属標・鋌・木杭</p> <p>キザミ</p>	泉区和泉町一〇〇一番一地先
要 図			

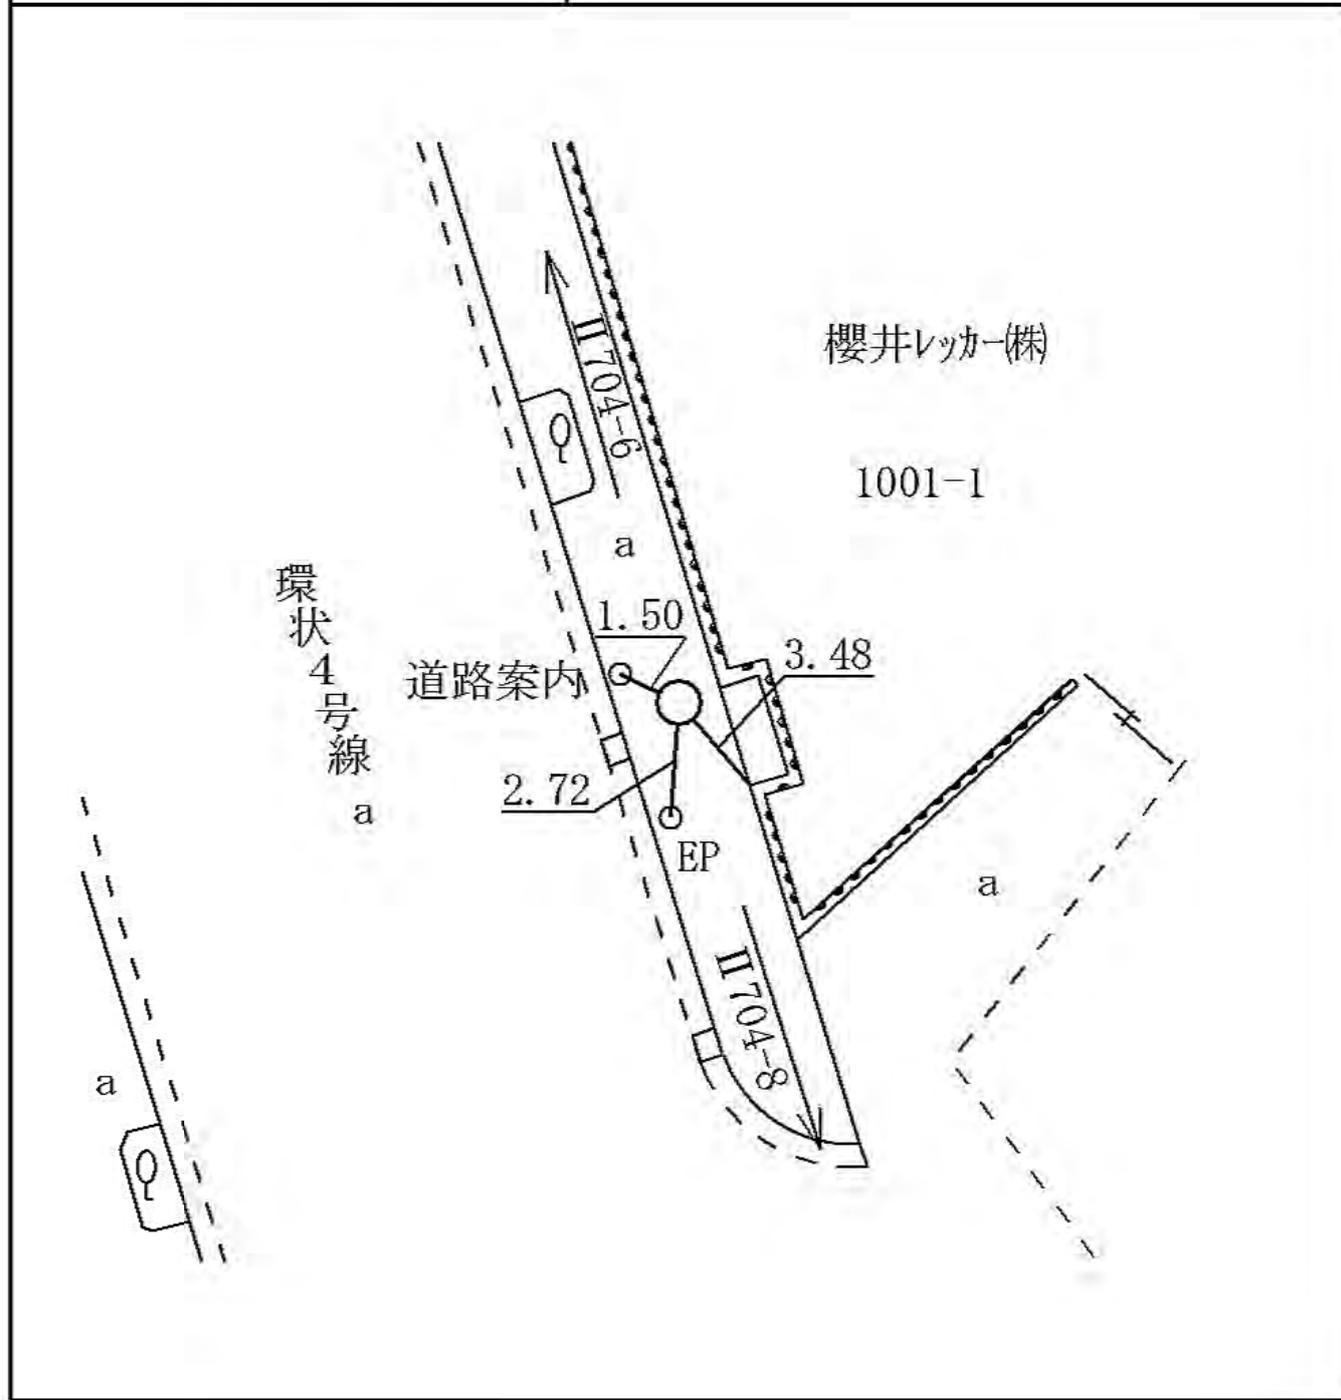

線番号	点番号	標識ノ種類	所在地
II 704	8	<div style="border: 1px solid black; border-radius: 50%; padding: 5px; display: inline-block;">金属標</div> ・鋳・木杭 キザミ	泉区和泉町八〇三番一地先
要 図			

赤坂橋交差点


環状4号線

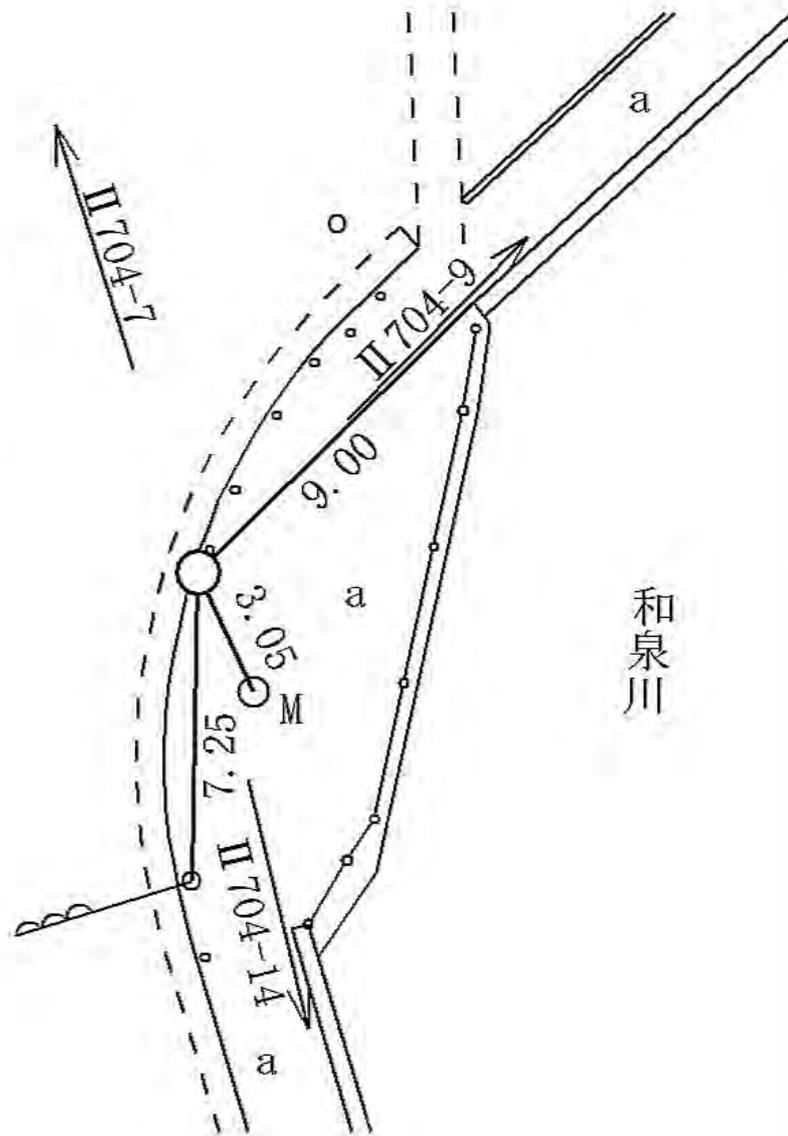


和泉川

線 番 号	点 番 号	標 識 ノ 種 類	所 在 地
-------------	-------------	-----------	-------------


II 704	9	<span style="border: 1px solid black; border-radius: 50%; padding: 2px;">金属標</span> ・ 鋌 ・ 木杭 キザミ	泉区和泉町一一三五番二地先
要 図			

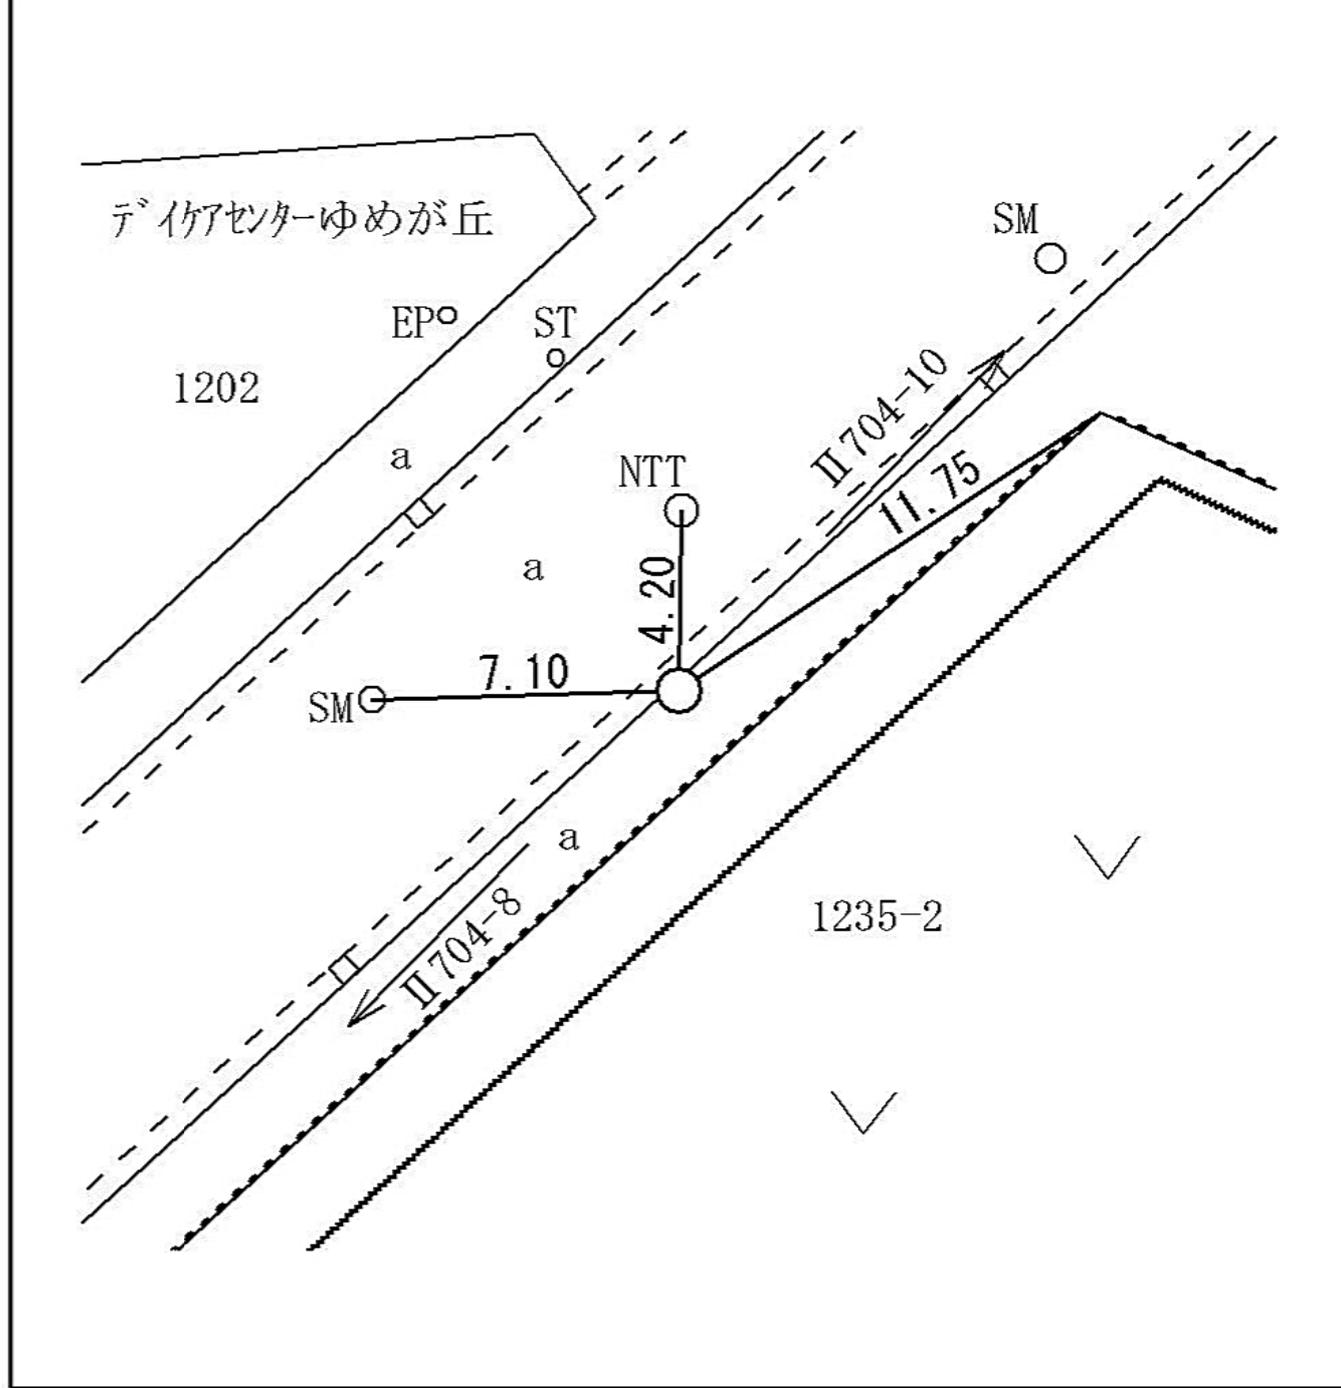

線 番 号	点 番 号	標 識 ノ 種 類	所 在 地
II 704	10	<div style="border: 1px solid black; border-radius: 50%; padding: 5px; display: inline-block;">金属標</div> ・ 鋌 ・ 木杭 キザミ	泉区和泉町一二五七番八地先
要 図			

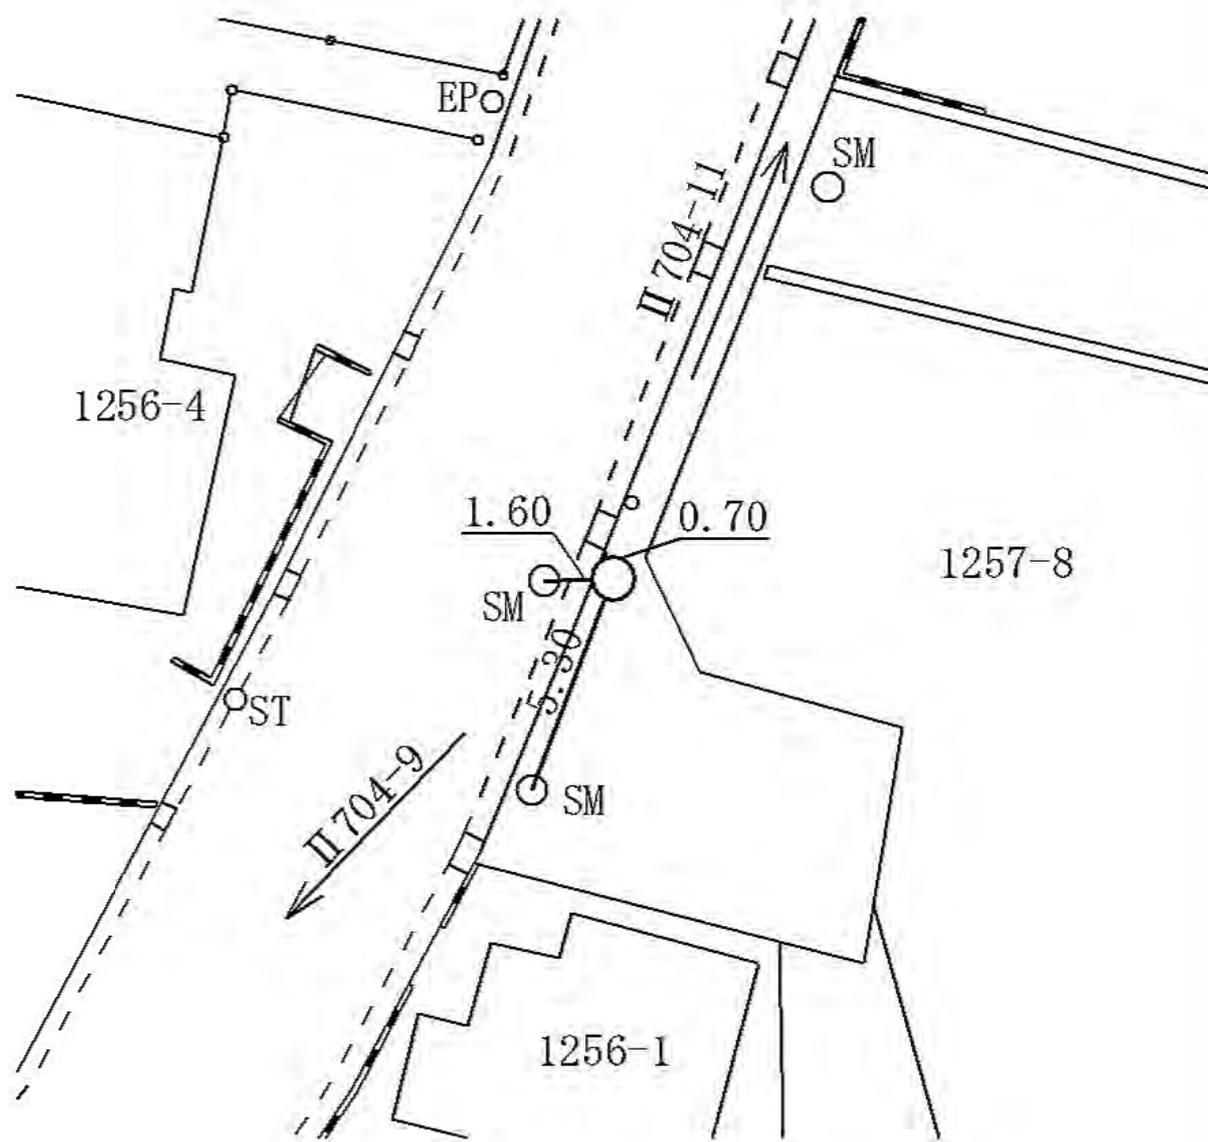


線 番 号	点 番 号	標 識 ノ 種 類	所 在 地
II 704	11	<div style="border: 1px solid black; border-radius: 50%; padding: 5px; display: inline-block;">金属標</div> ・ 鋌 ・ 木杭 キザミ	泉区和泉町一三二三番二地先
要 図			

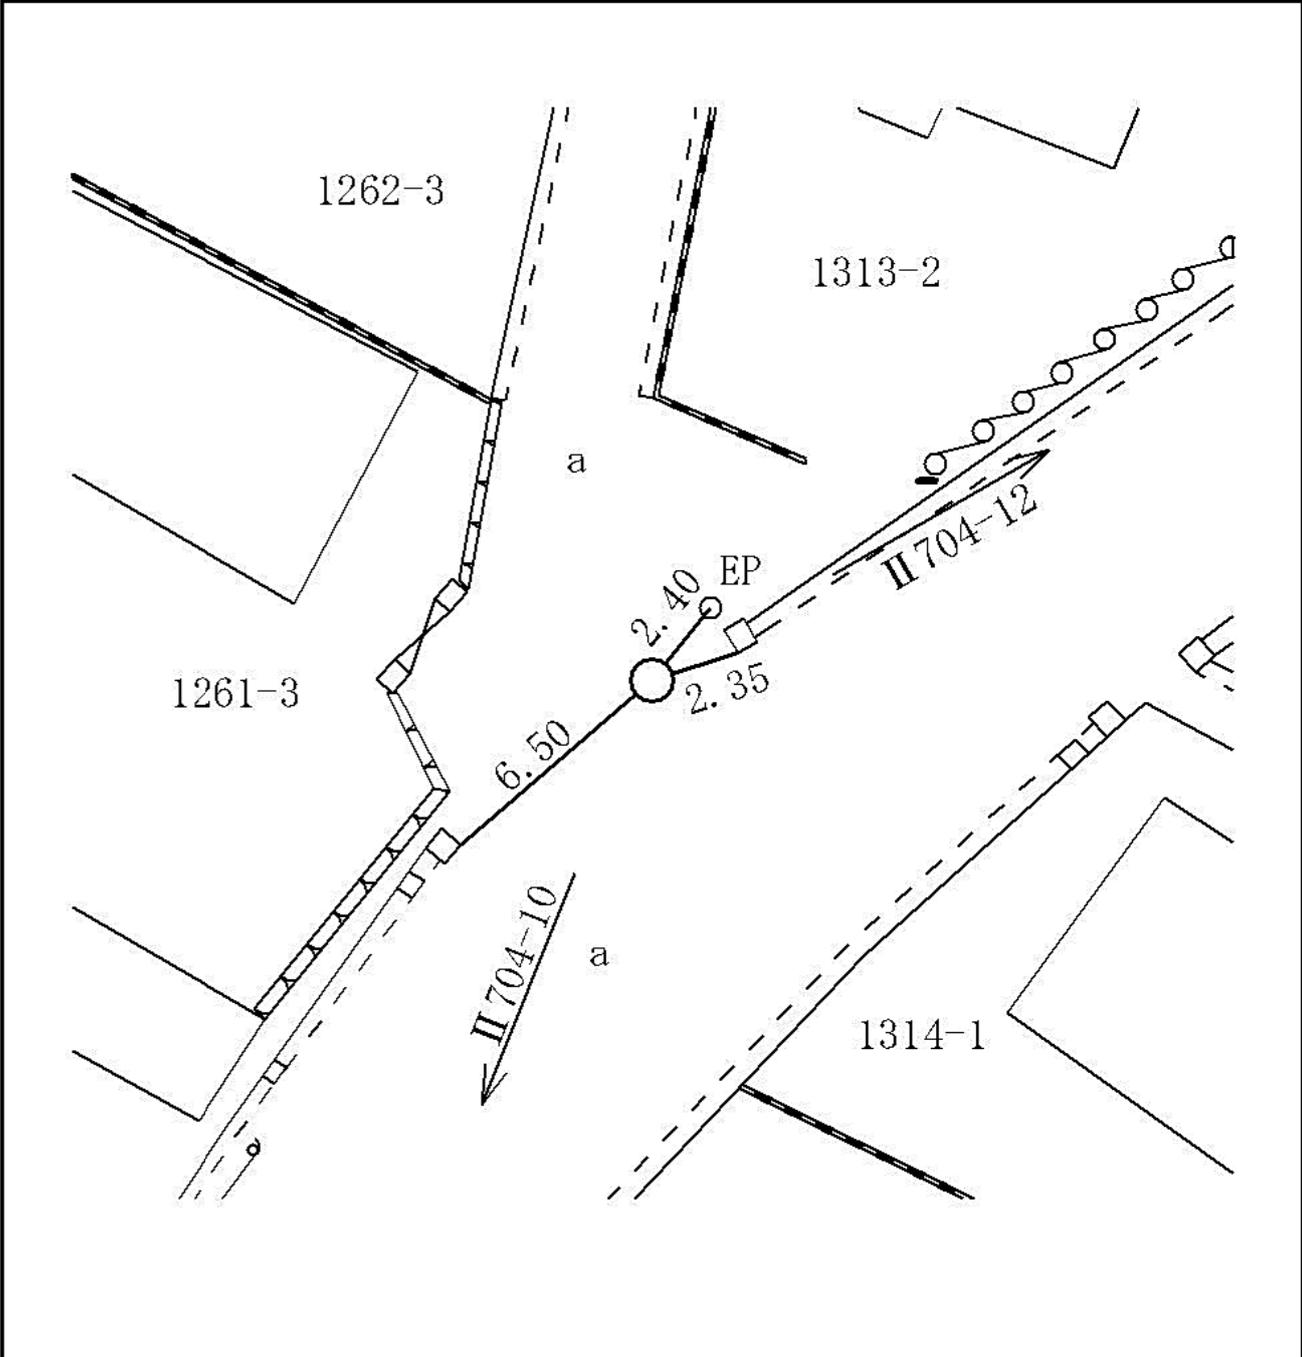


線 番 号	点 番 号	標 識 ノ 種 類	所 在 地
-------------	-------------	-----------	-------


II 704	13	金属標・鋌・木杭 キザミ	泉区和泉町一三六三番三地先
要 図			

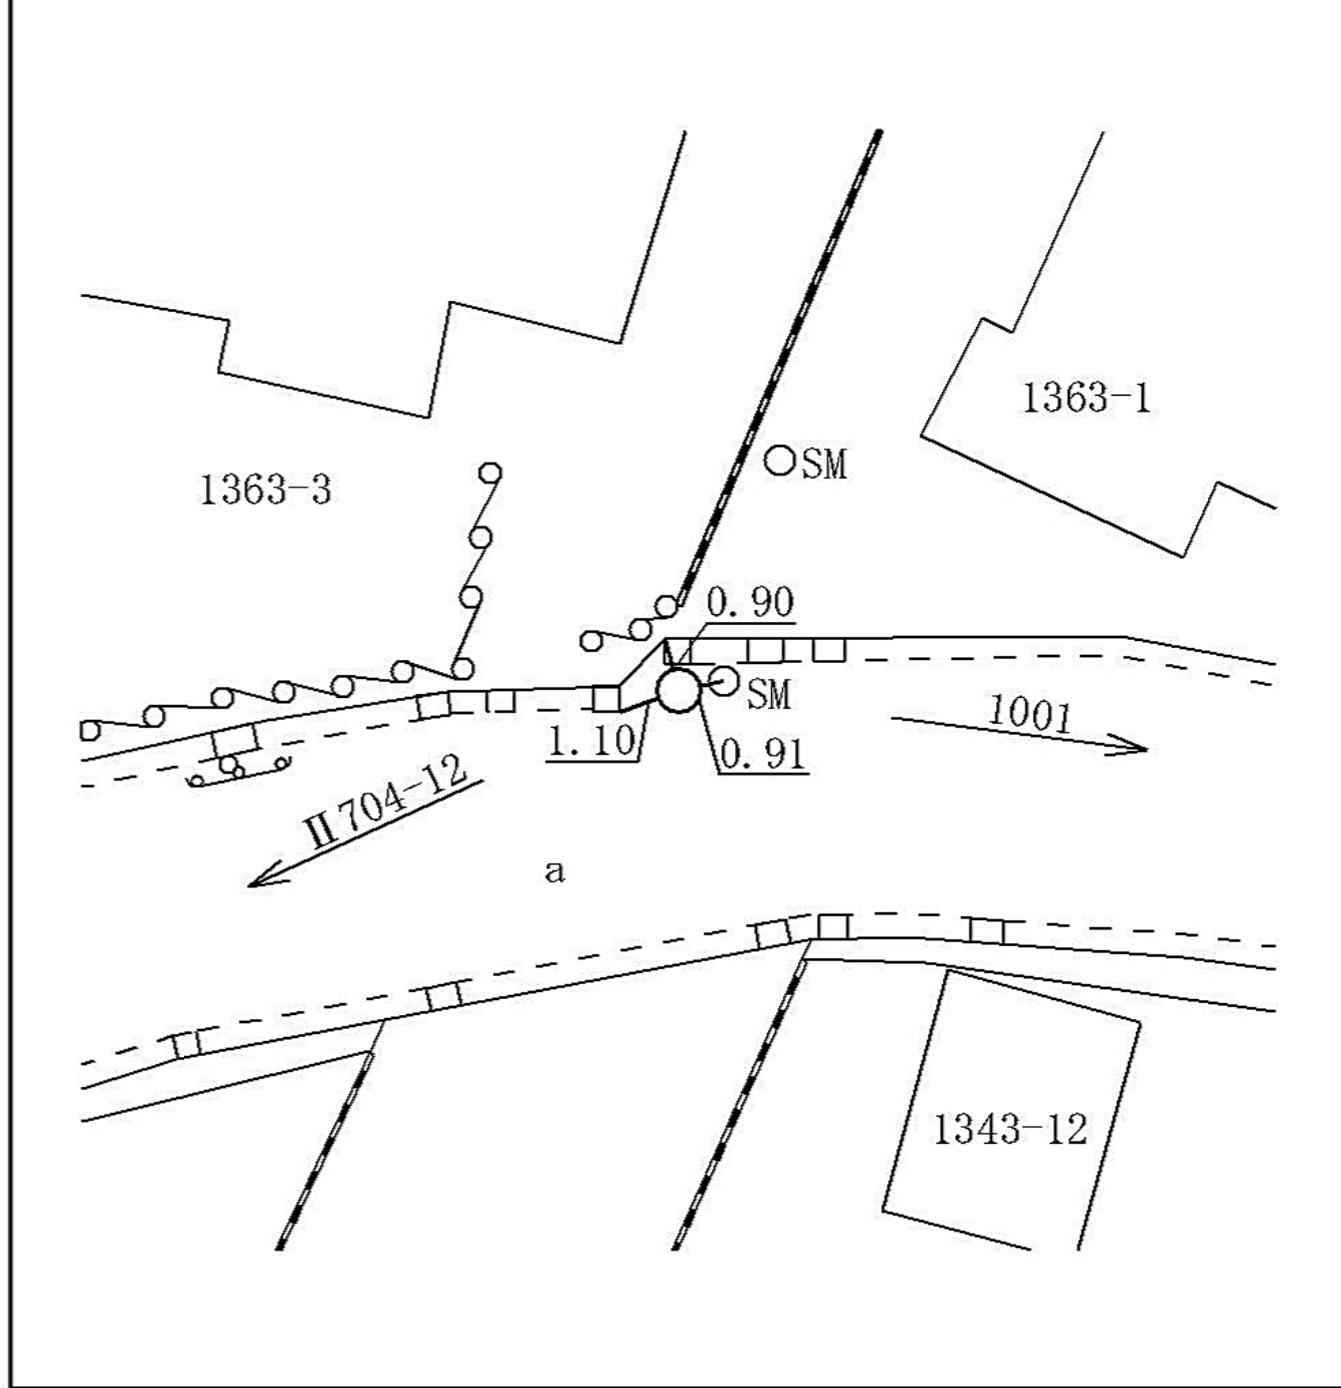


線番号	点番号	標識ノ種類	所在地
II 704	15	金属標・鋌・木杭 キザミ	泉区和泉町七二〇番二地先
要 図			

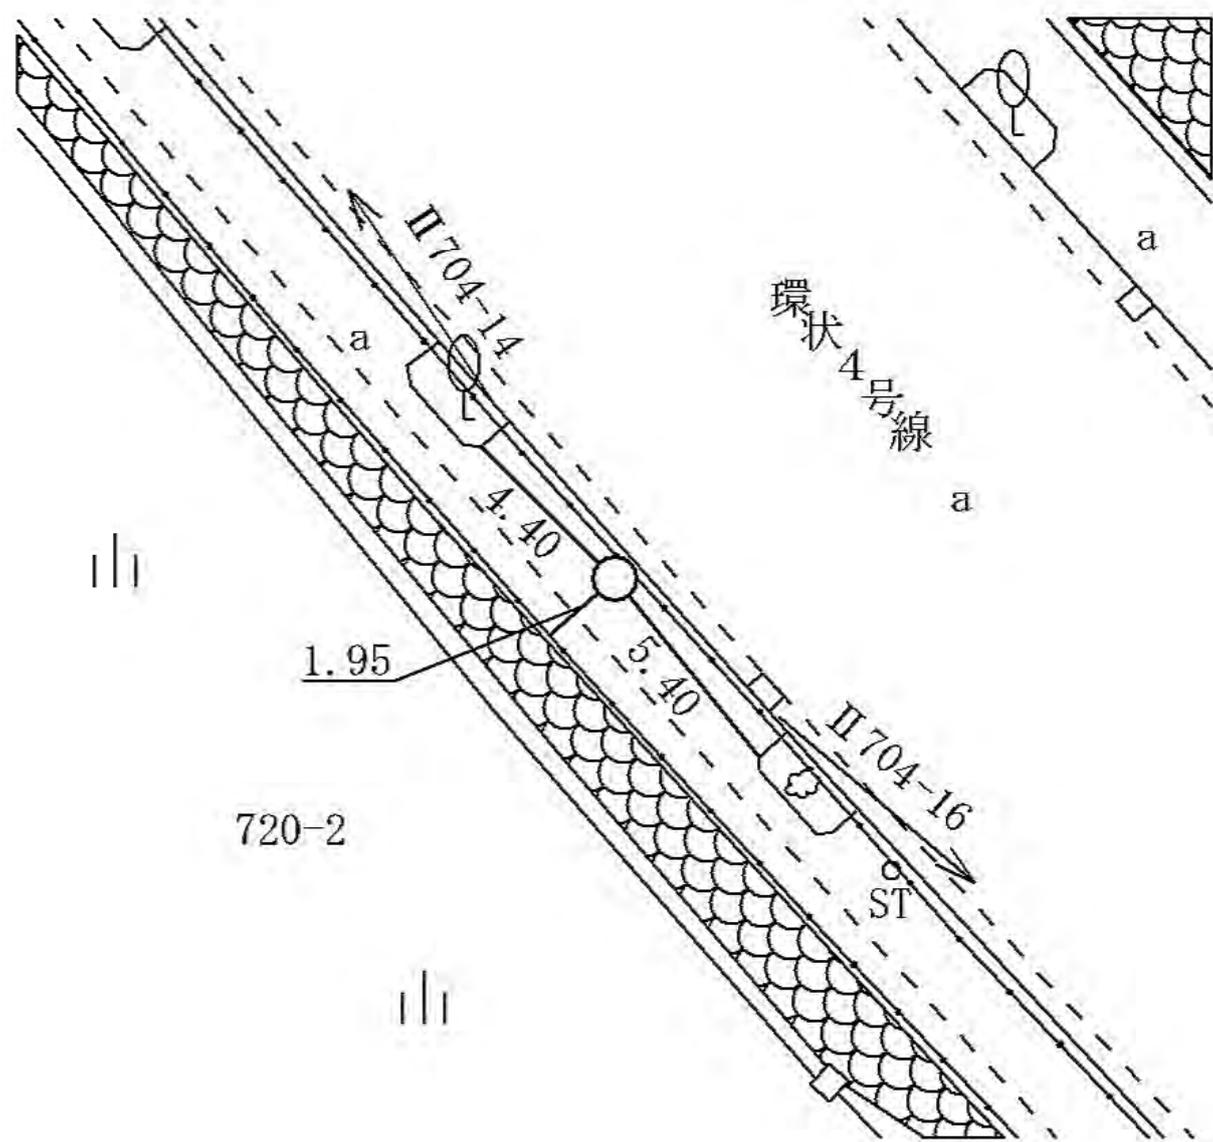

線 番 号	点 番 号	標 識 ノ 種 類	所 在 地
II 704	16	金属標・鋏・木杭 キザミ	泉区和泉町五二四番四地先
要 図			

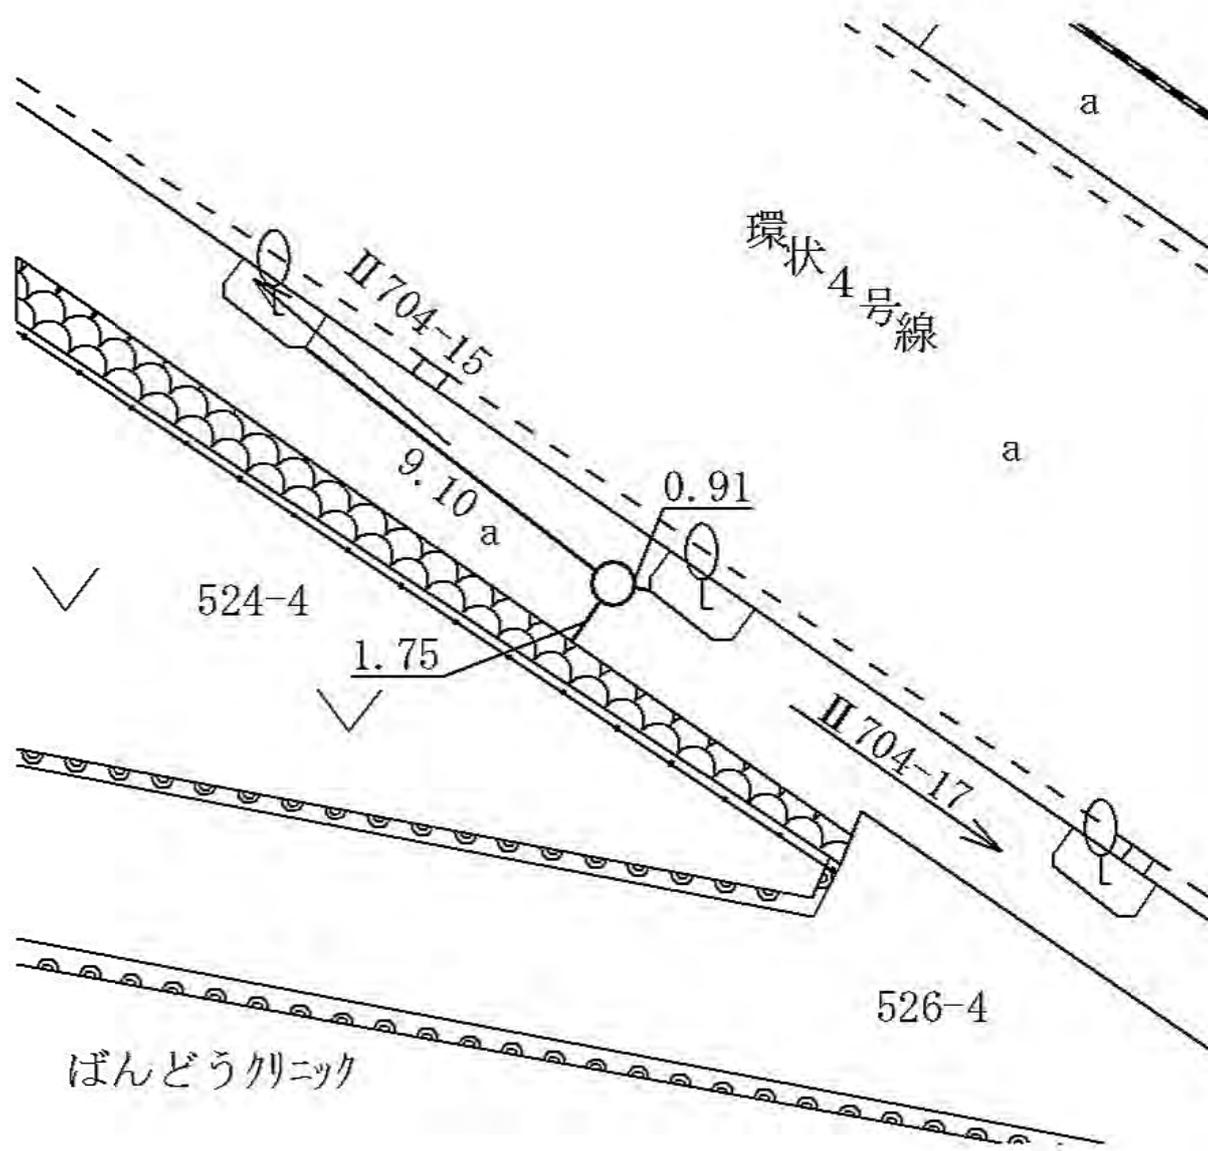

線 番 号	点 番 号	標 識 ノ 種 類	所 在 地
II 705	2	金属標・鋌・木杭 キザミ	戸塚区深谷町八五八番八地先
要 図			

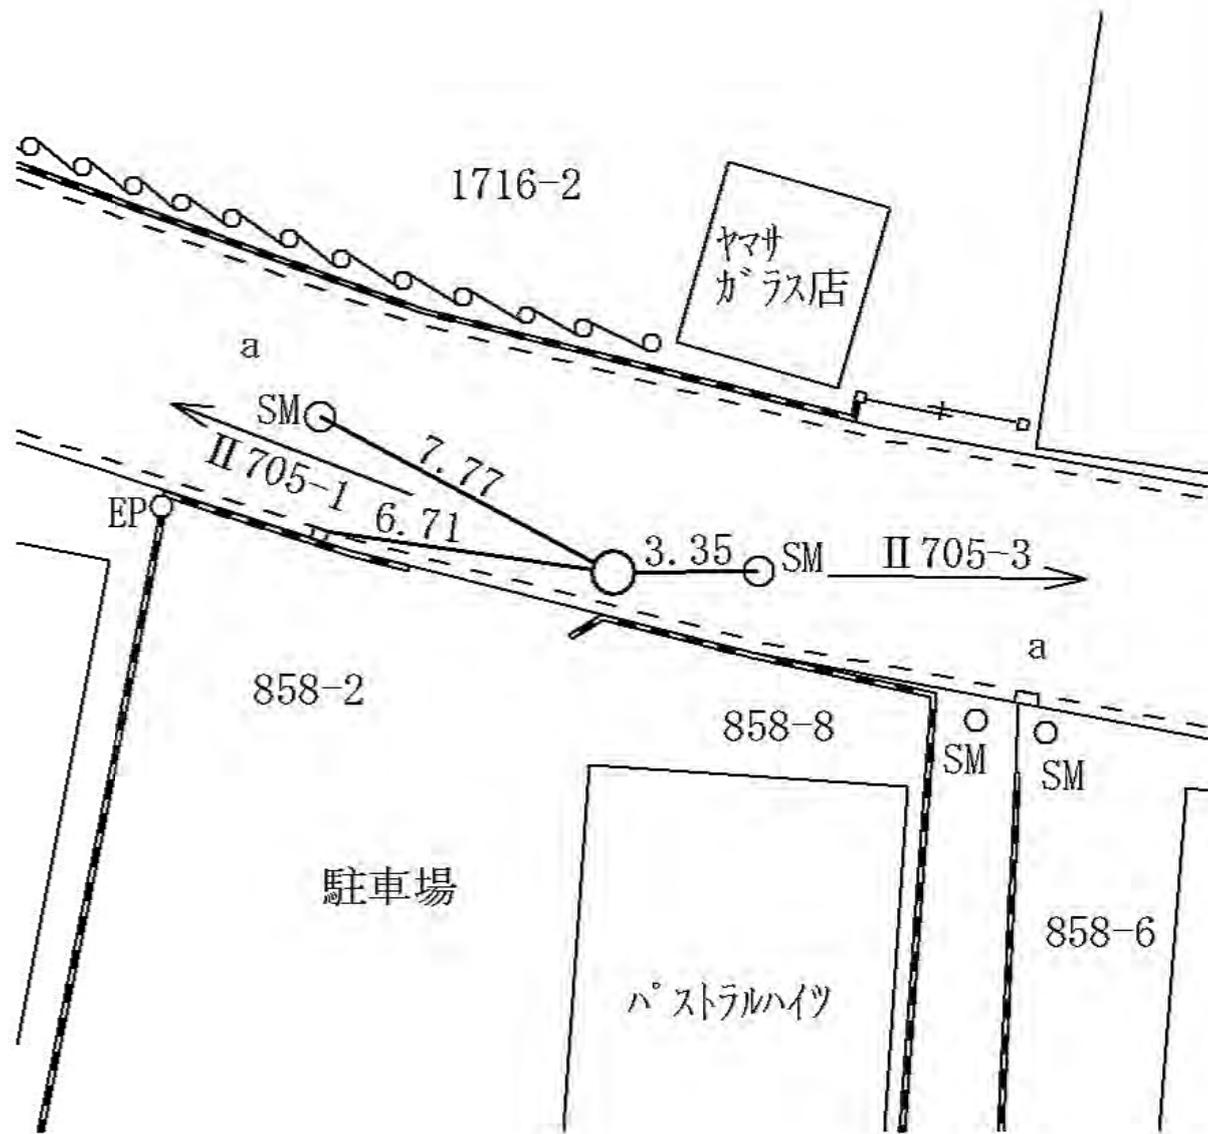


線 番 号	点 番 号	標 識 ノ 種 類	所 在 地
-------------	-------------	-----------	-------------

II 705	3
--------	---


金属標・鋌・木杭  
キザミ

要 図


戸塚区深谷町一七二七番一地先

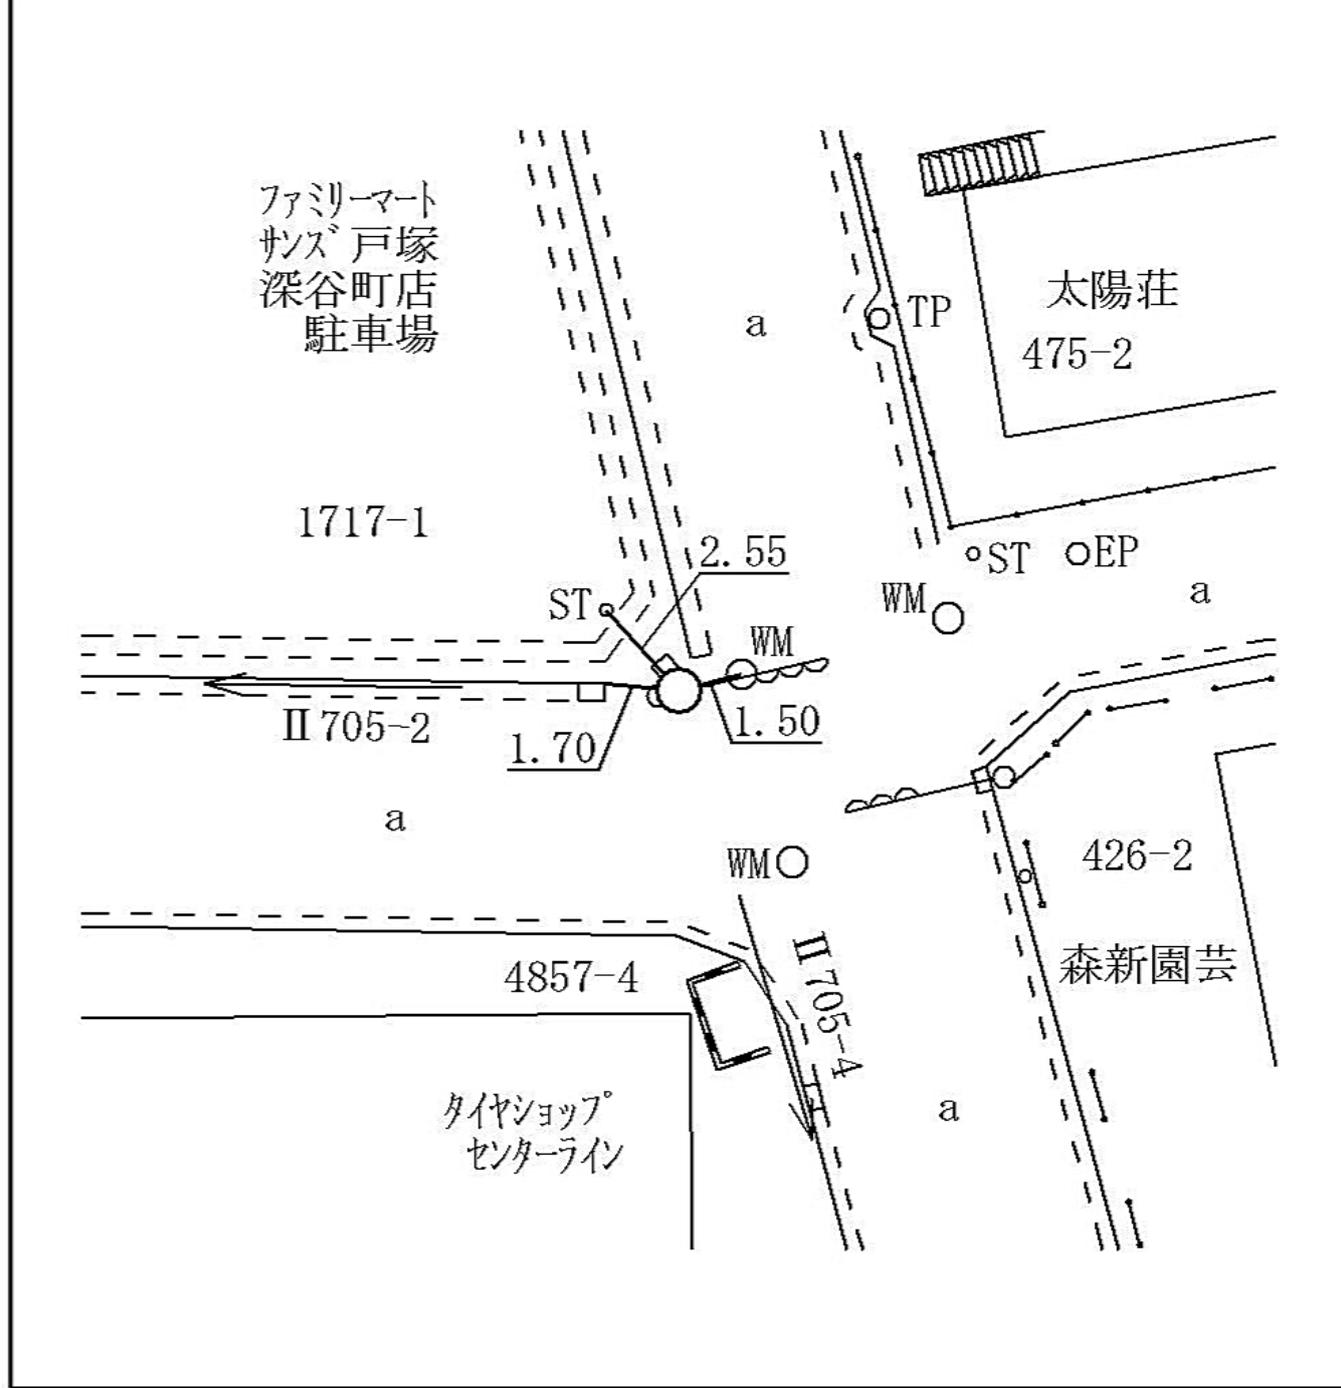

線 番 号	点 番 号	標 識 ノ 種 類	所 在 地
II 705	4	<div style="border: 1px solid black; border-radius: 50%; padding: 5px; display: inline-block;">金属標</div> ・ 鋌 ・ 木杭 キザミ	戸塚区深谷町八四一番二地先
要 図			

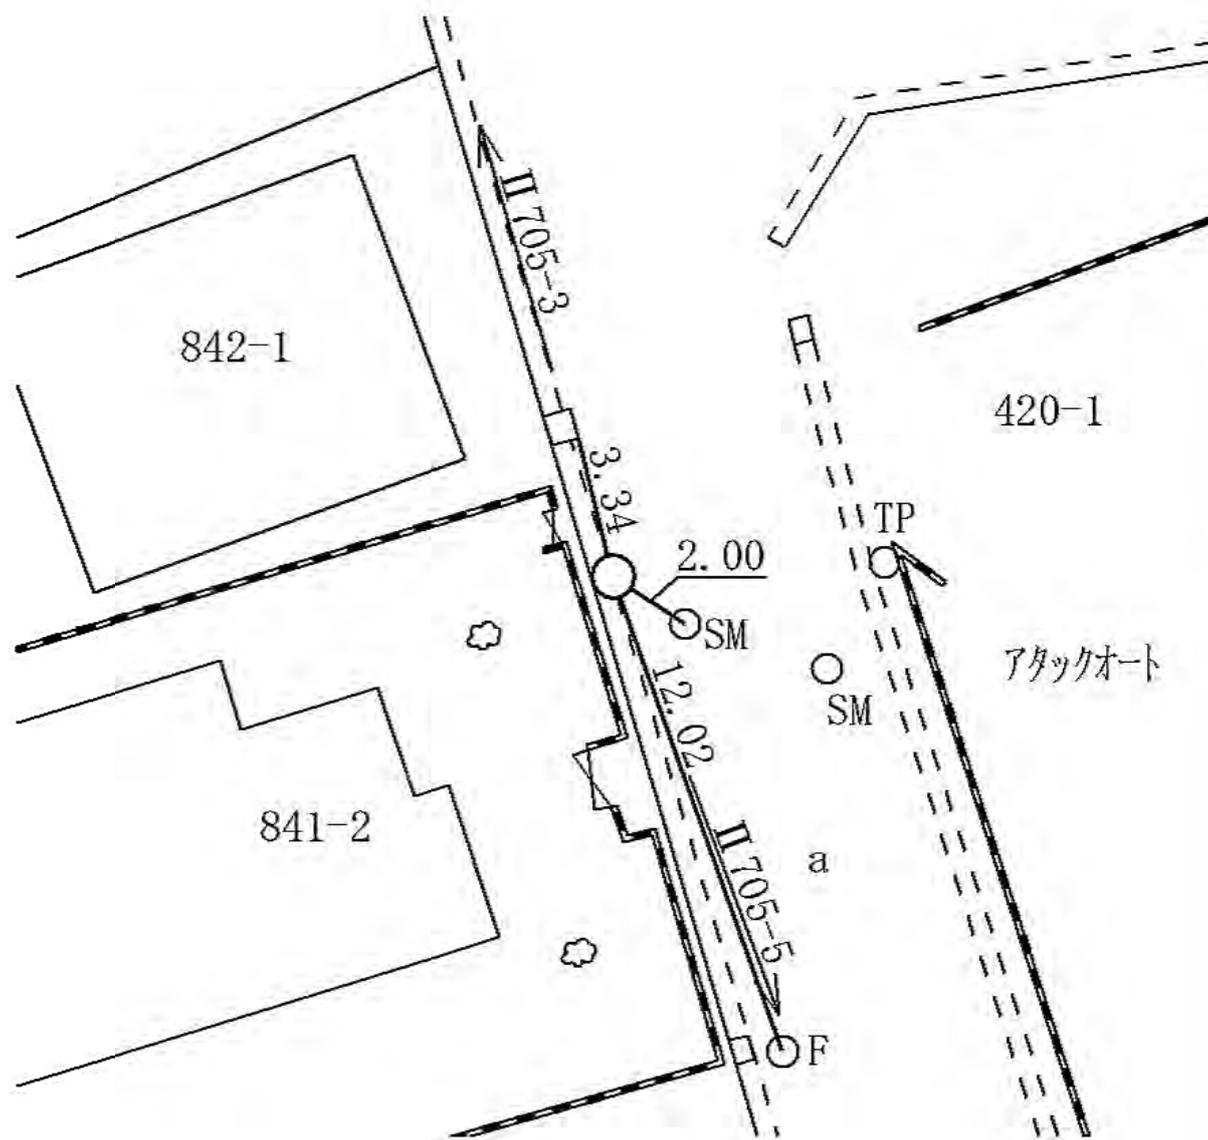


線番号	点番号	標識ノ種類	所在地
II 705	5	<div style="border: 1px solid black; border-radius: 50%; padding: 5px; display: inline-block;">金属標</div> ・ 鋌 ・ 木杭 キザミ	戸塚区深谷町四〇三番地先
要 図			

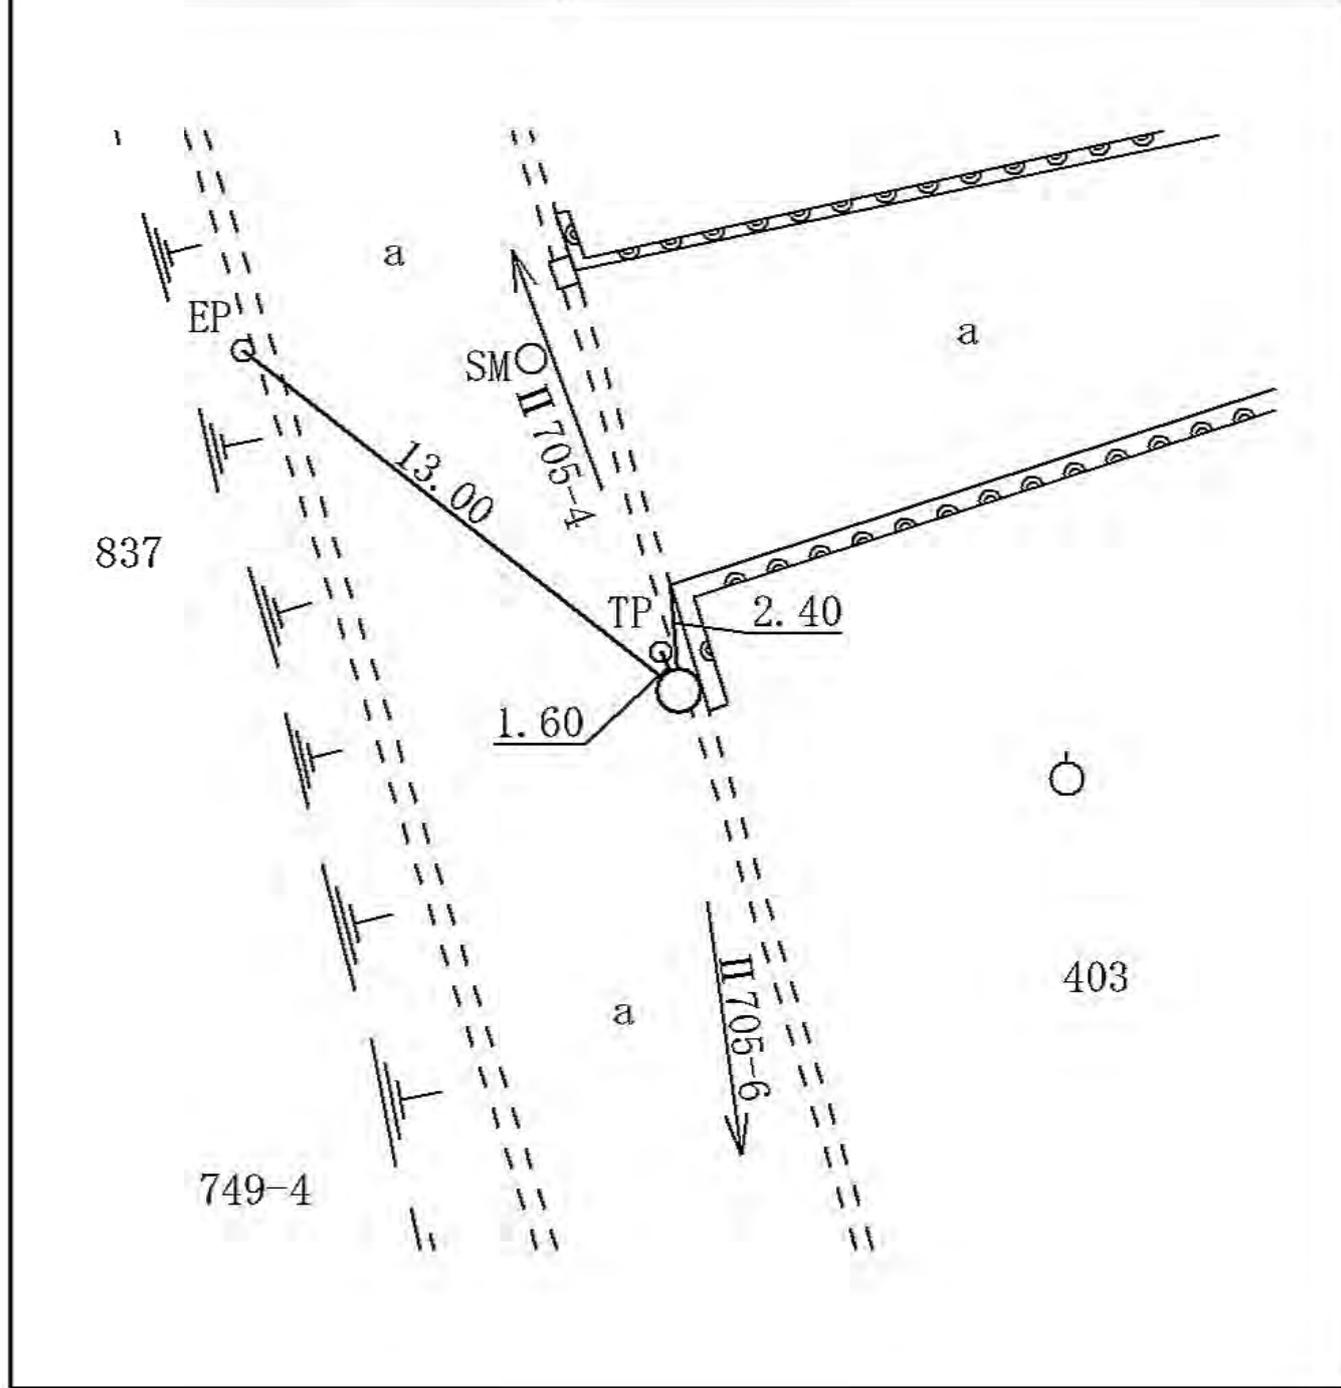

線 番 号	点 番 号	標 識 ノ 種 類	所 在 地
-------------	-------------	-----------	-------

II 705	7	<div style="border: 1px solid black; border-radius: 50%; padding: 5px; display: inline-block;">金属標</div> ・ 鋌 ・ 木杭 キザミ	戸塚区汲沢町三五二番一地先
--------	---	--	---------------

要 図	
-----	--

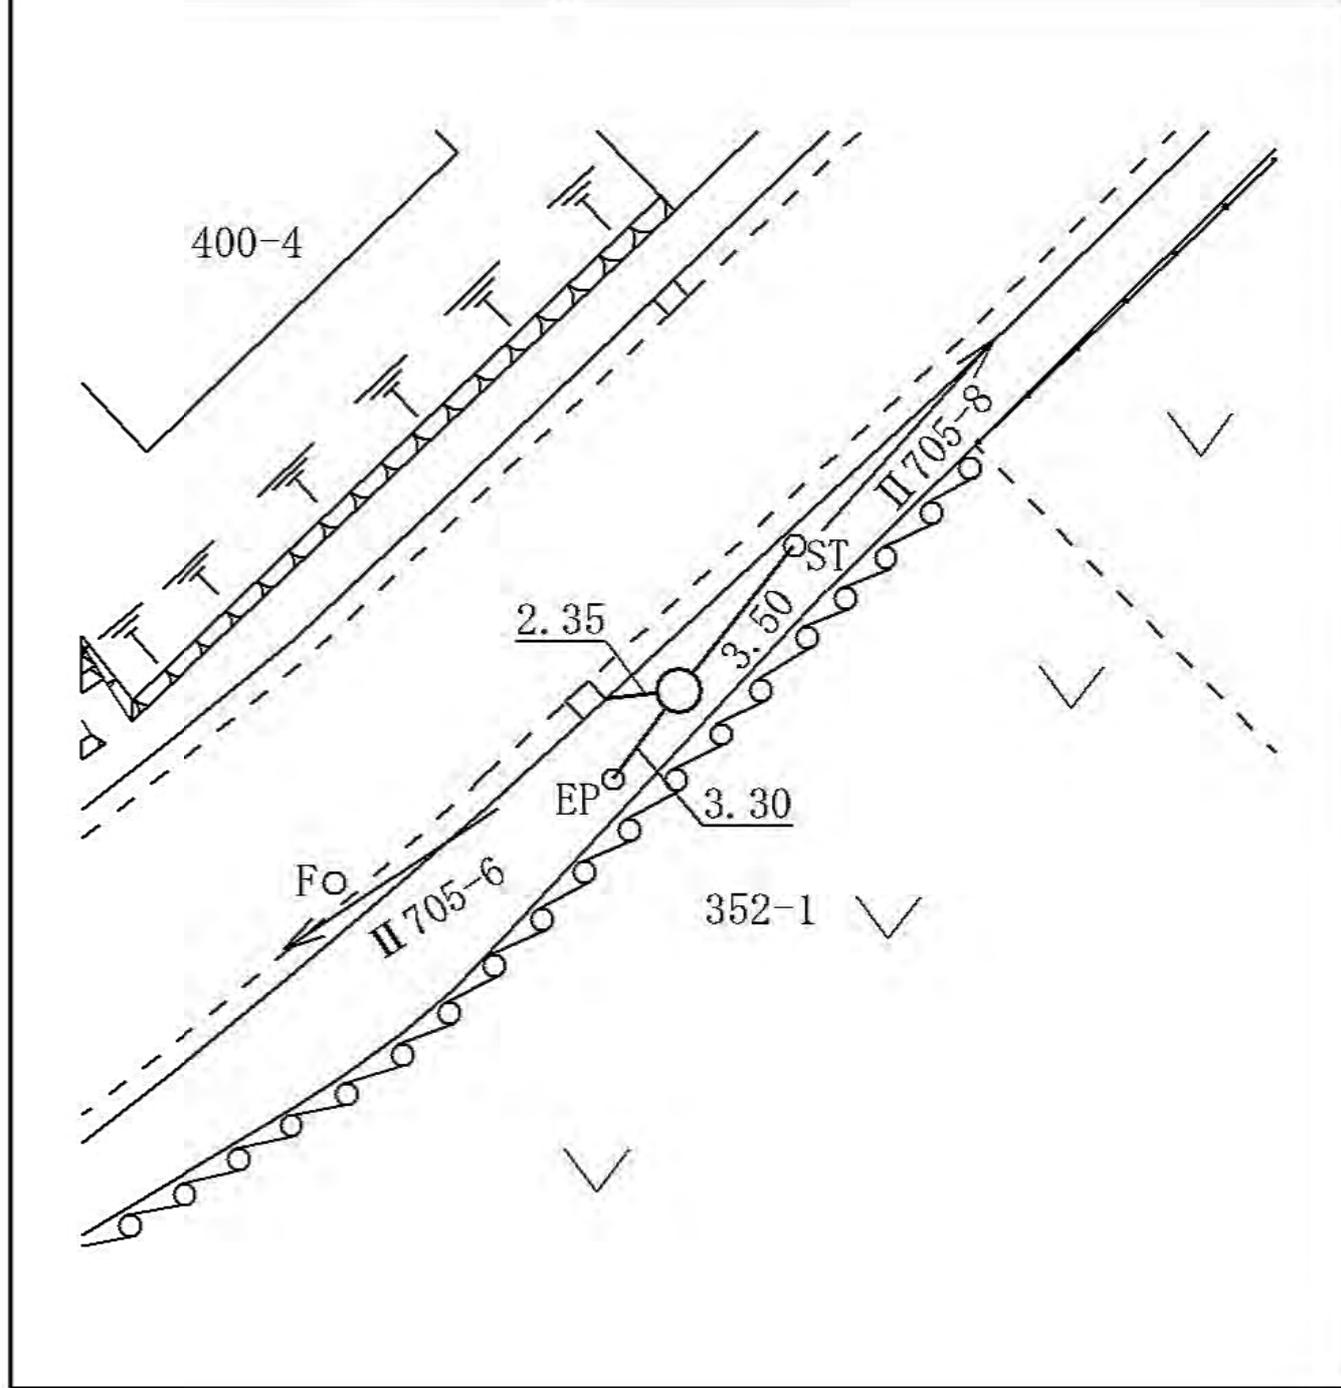

線  
番  
号

点  
番  
号

標 識 ノ 種 類

所  
在  
地

II 705


8

金属標・鋏・木杭

戸塚区汲沢町三九五番地先

キザミ

要 図

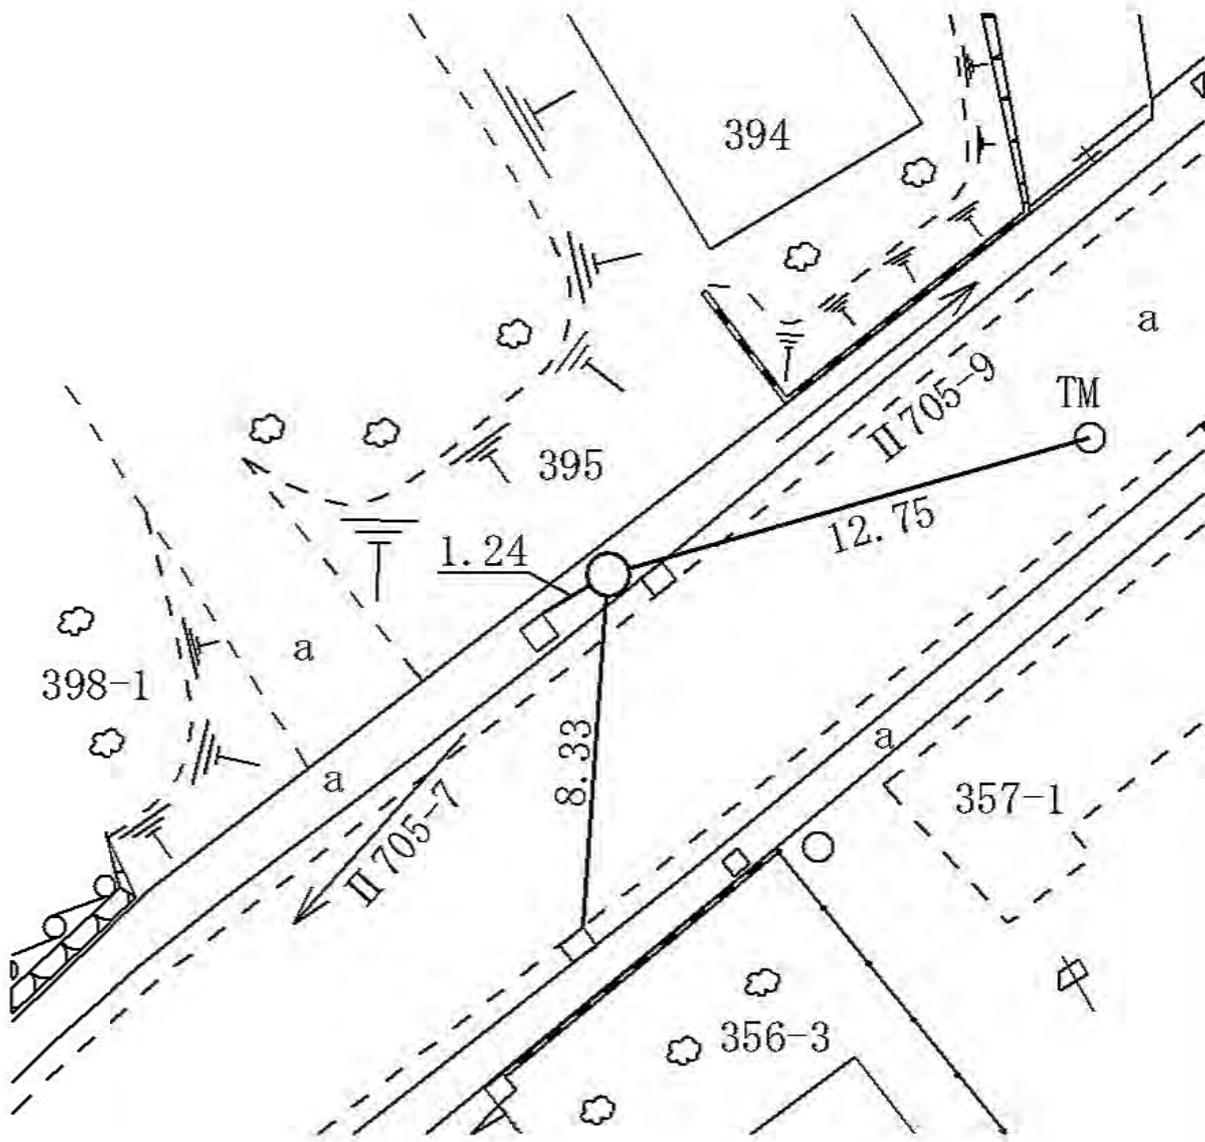


線 番 号	点 番 号	標 識 ノ 種 類	所 在 地
-------------	-------------	-----------	-------

II 705	9
--------	---

金属標・鋌・木杭  
キザミ

要 図

戸塚区汲沢町七三一番一地先

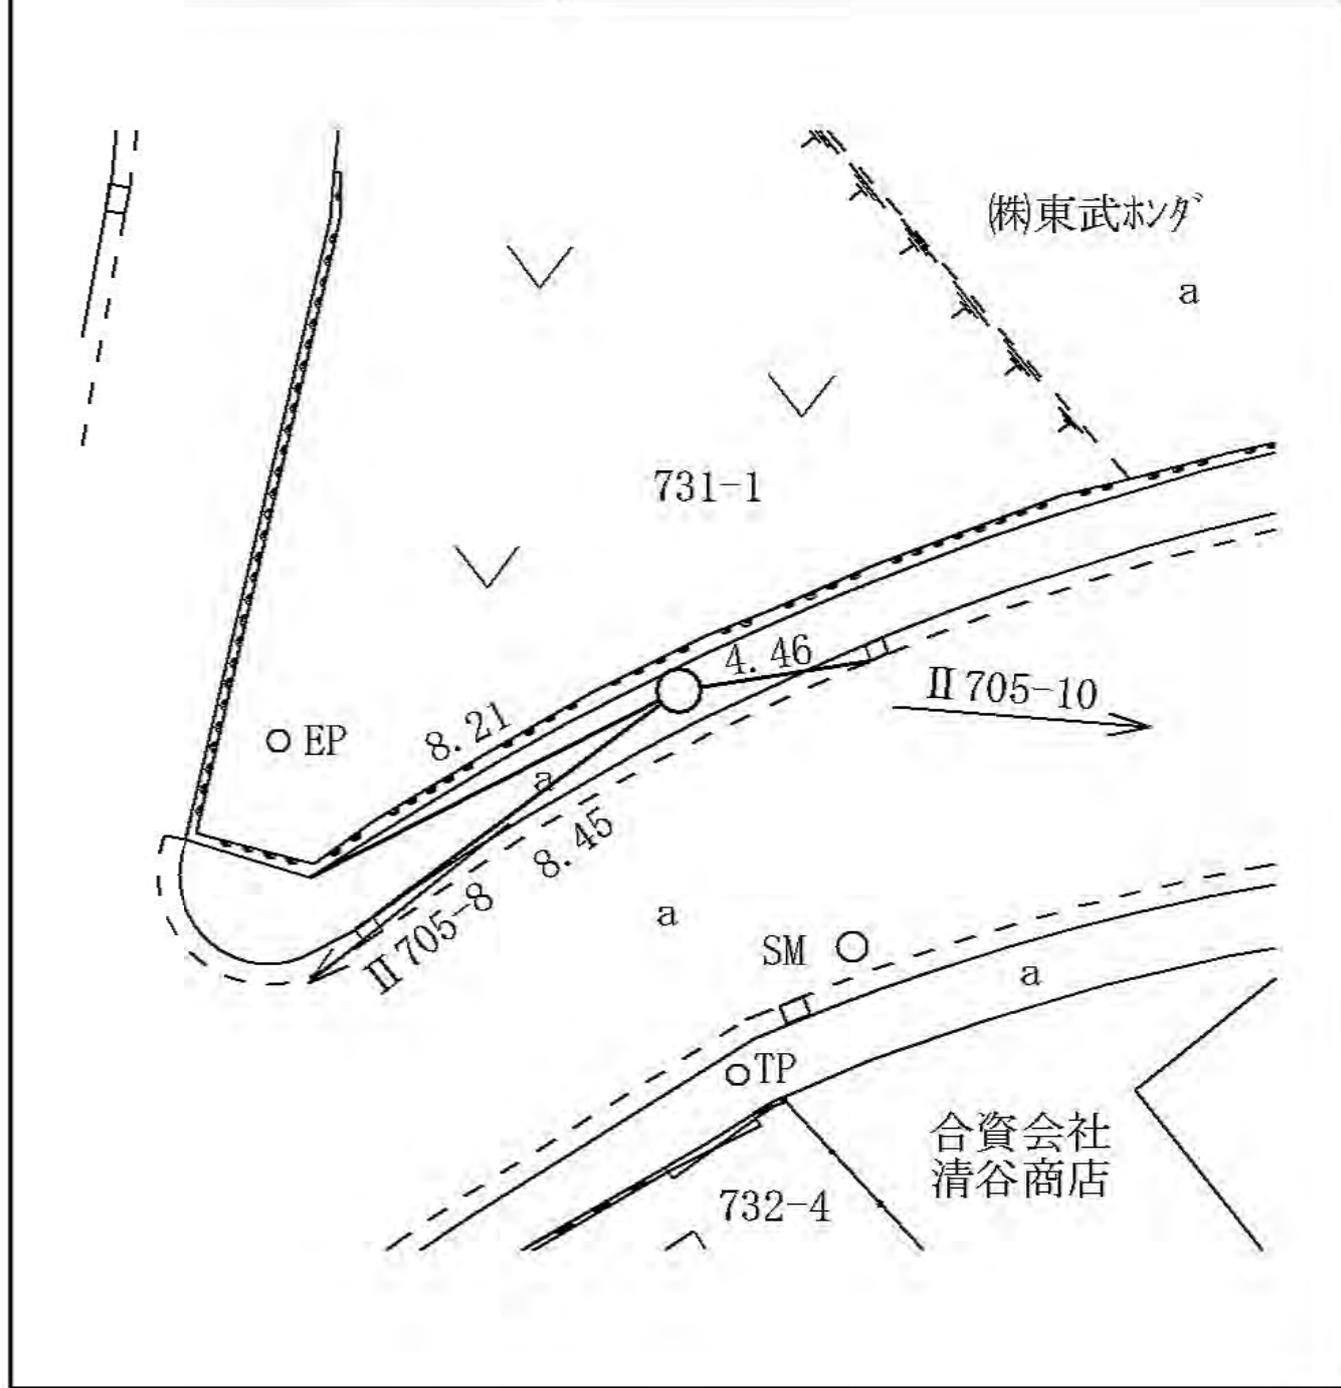

線  
番  
号

点  
番  
号

標 識 ノ 種 類

所  
在  
地

Ⅱ 705


10

金属標・鋌・木杭

戸塚区汲沢町七四八番一地先

キザミ

要 図

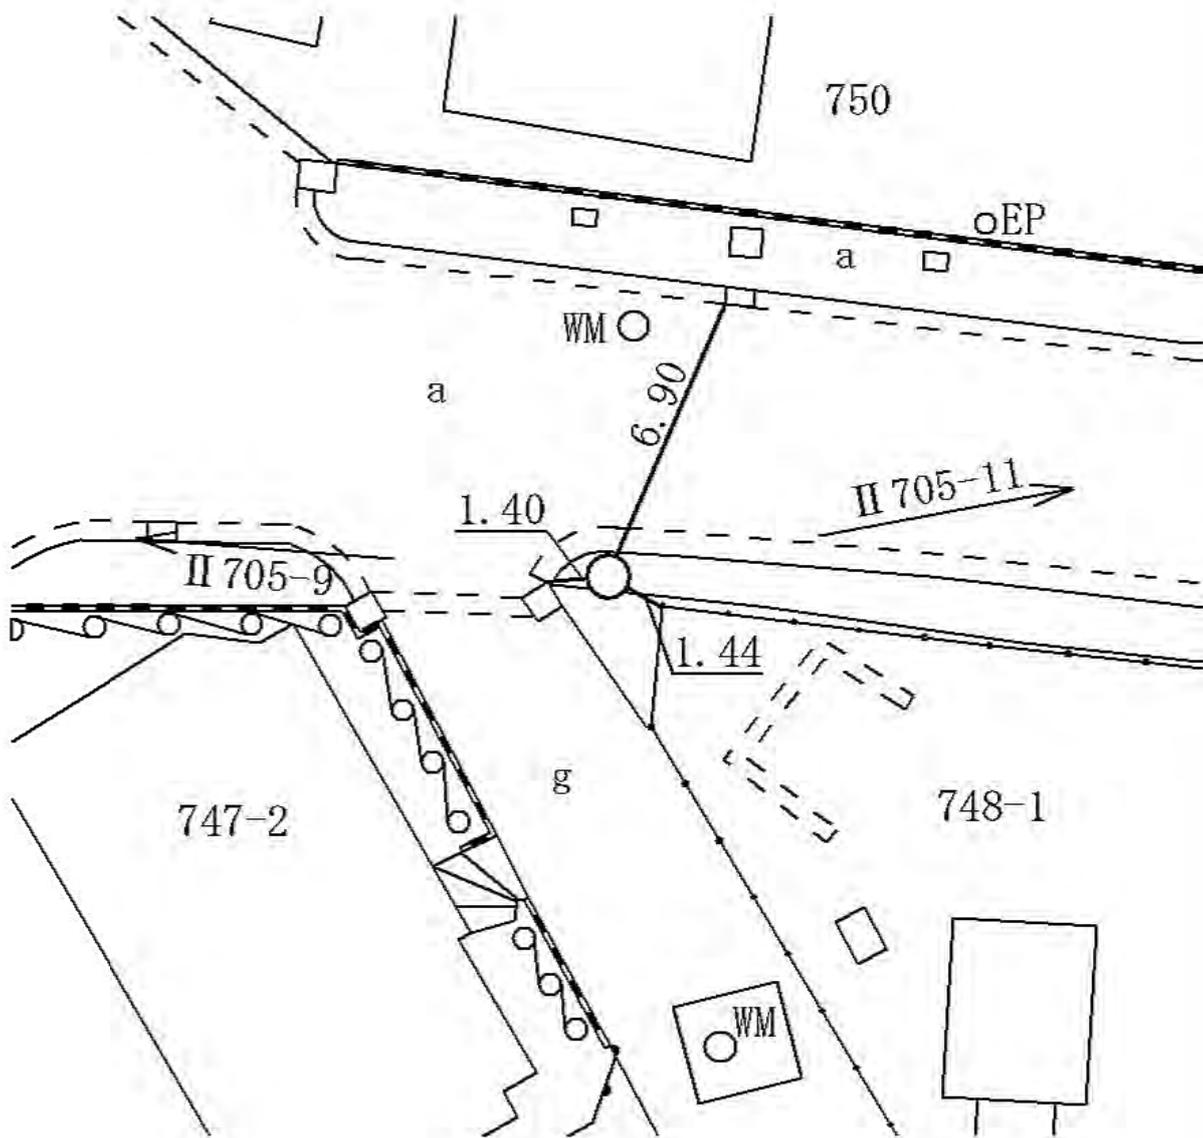

線  
番  
号

点  
番  
号

標 識 ノ 種 類

所  
在  
地

Ⅱ 705


12

金属標・鋳・木杭

戸塚区汲沢町九九五番一地先

キザミ


要 図

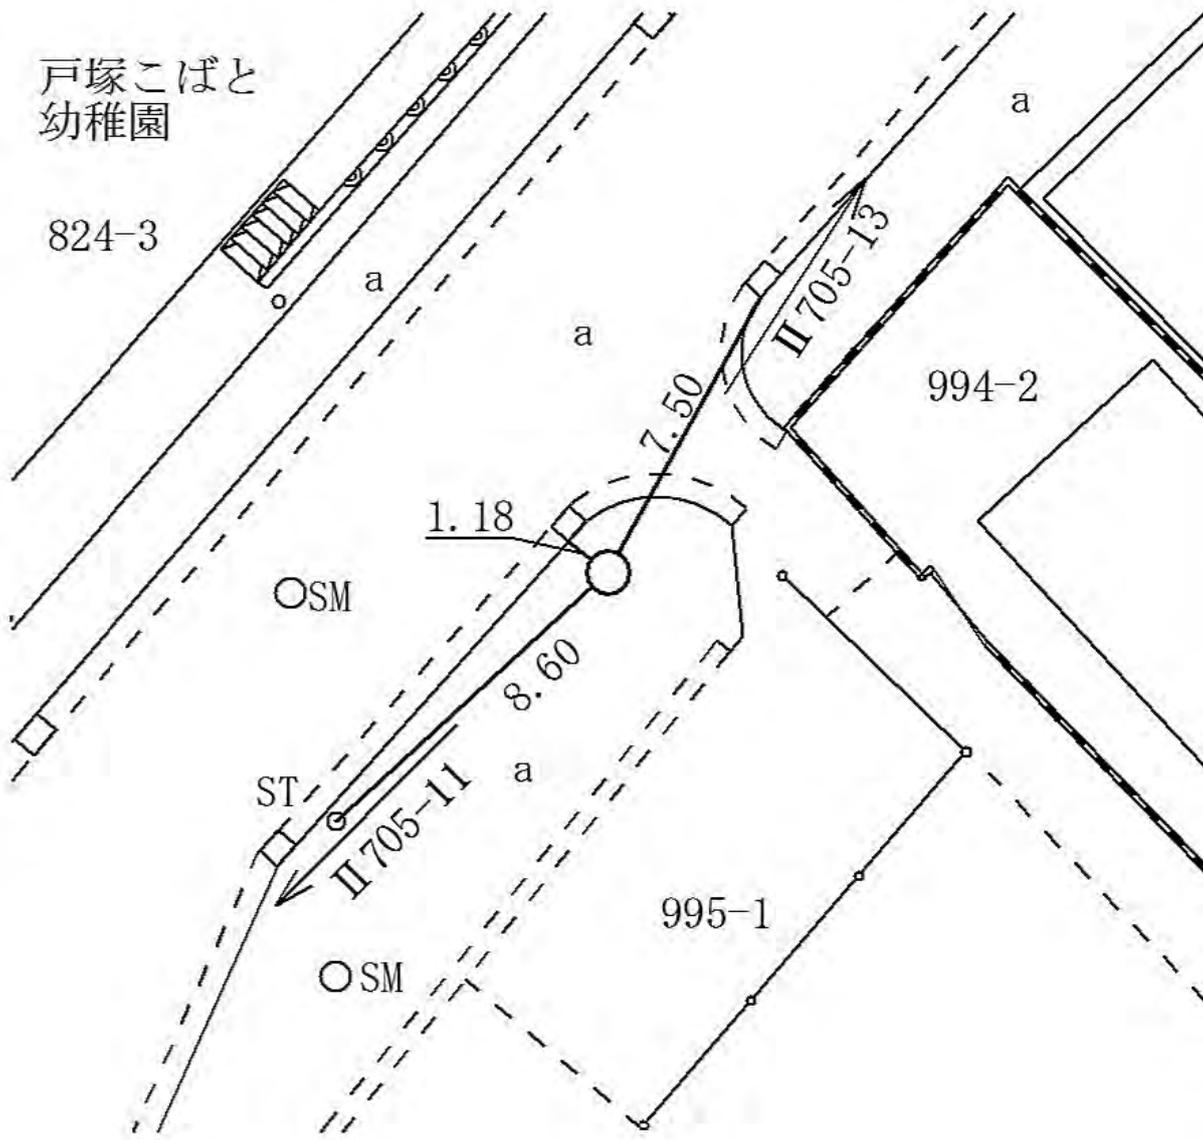


線番号	点番号	標識ノ種類	所在地
II 705	13	<div style="border: 1px solid black; border-radius: 50%; padding: 5px; display: inline-block;">金属標</div> ・ 鋌 ・ 木杭 キザミ	戸塚区汲沢町九五三番三地先
要 図			




線 番 号	点 番 号	標 識 ノ 種 類	所 在 地
II 705	14	<div style="border: 1px solid black; border-radius: 50%; padding: 5px; display: inline-block;">金属標</div> ・ 鋌 ・ 木杭 キザミ	戸塚区汲沢町一二六九番地先
要 図			

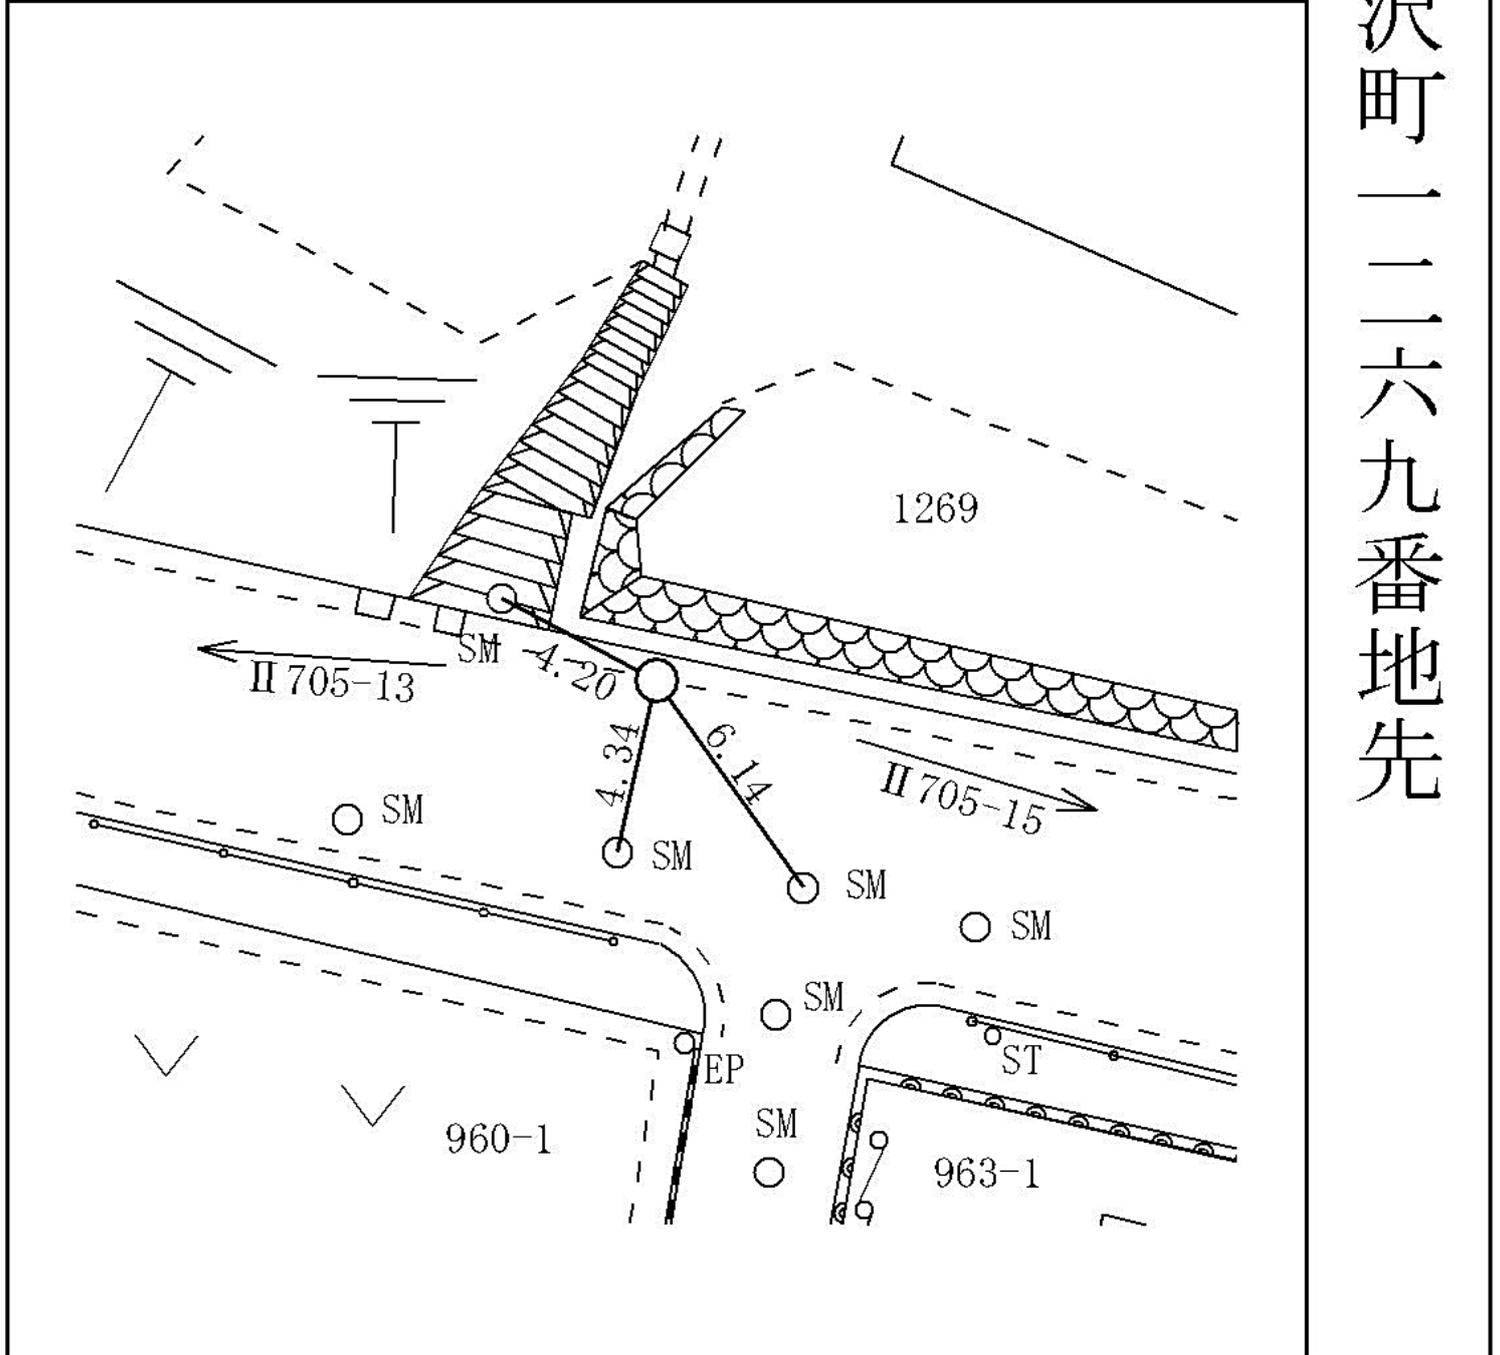

線番号	点番号	標識ノ種類	所在地
II 705	15	<div style="border: 1px solid black; border-radius: 50%; padding: 5px; display: inline-block;">金属標</div> ・ 鋌 ・ 木杭 キザミ	戸塚区汲沢町九七〇番一地先
要 図			

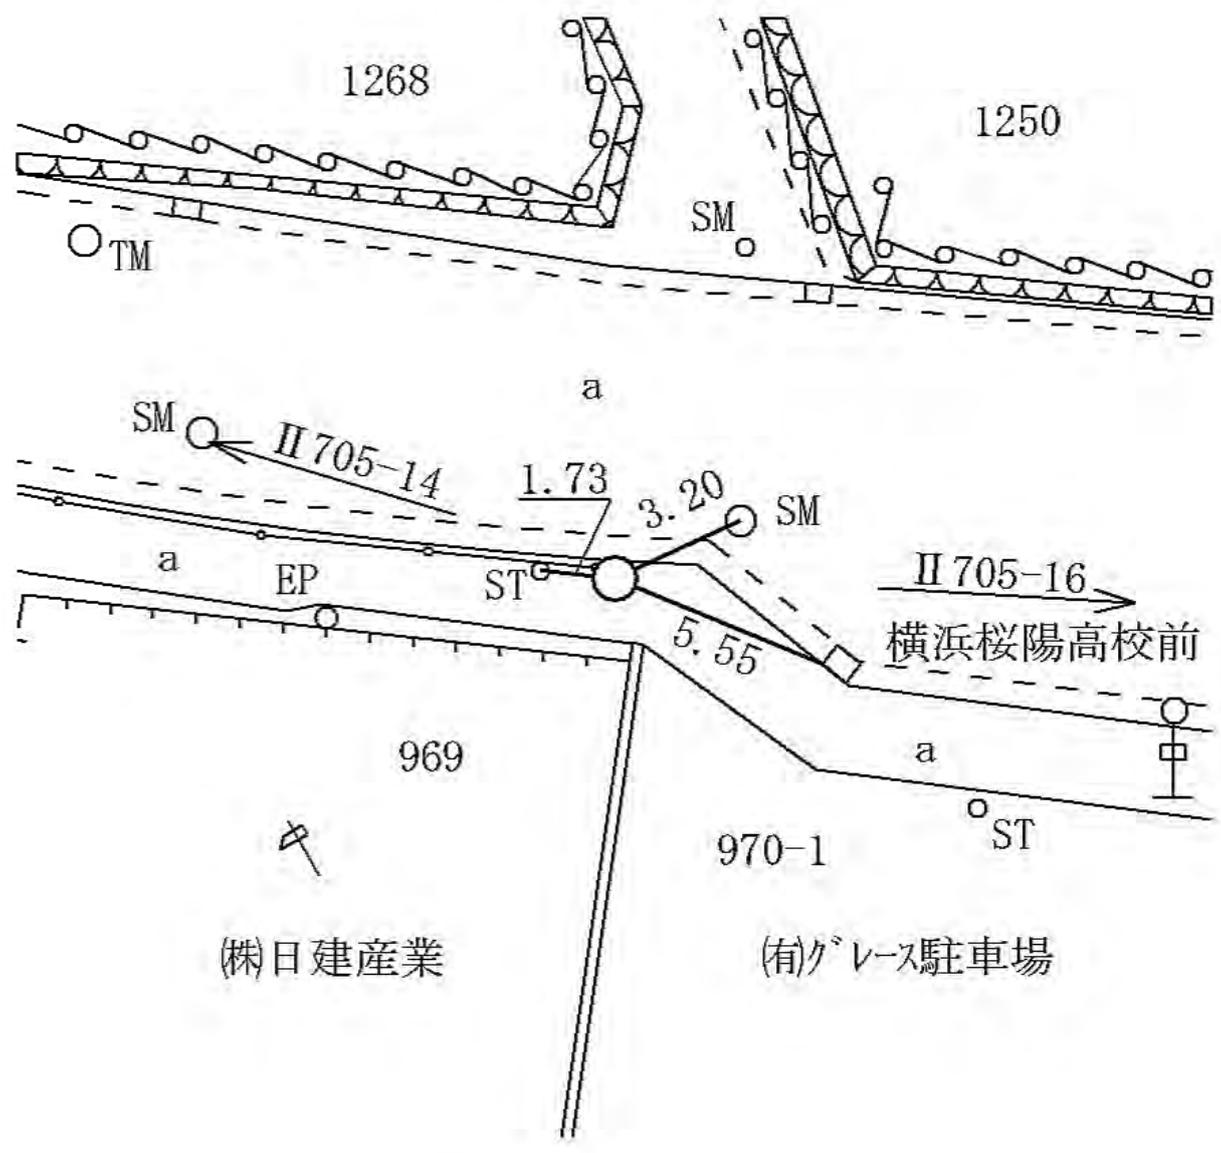

線 番 号	点 番 号	標 識 ノ 種 類	所 在 地
II 705	17	<span style="border: 1px solid black; border-radius: 50%; padding: 2px;">金属標</span> ・鋌・木杭 キザミ	戸塚区深谷町七〇三番地先
要 図			

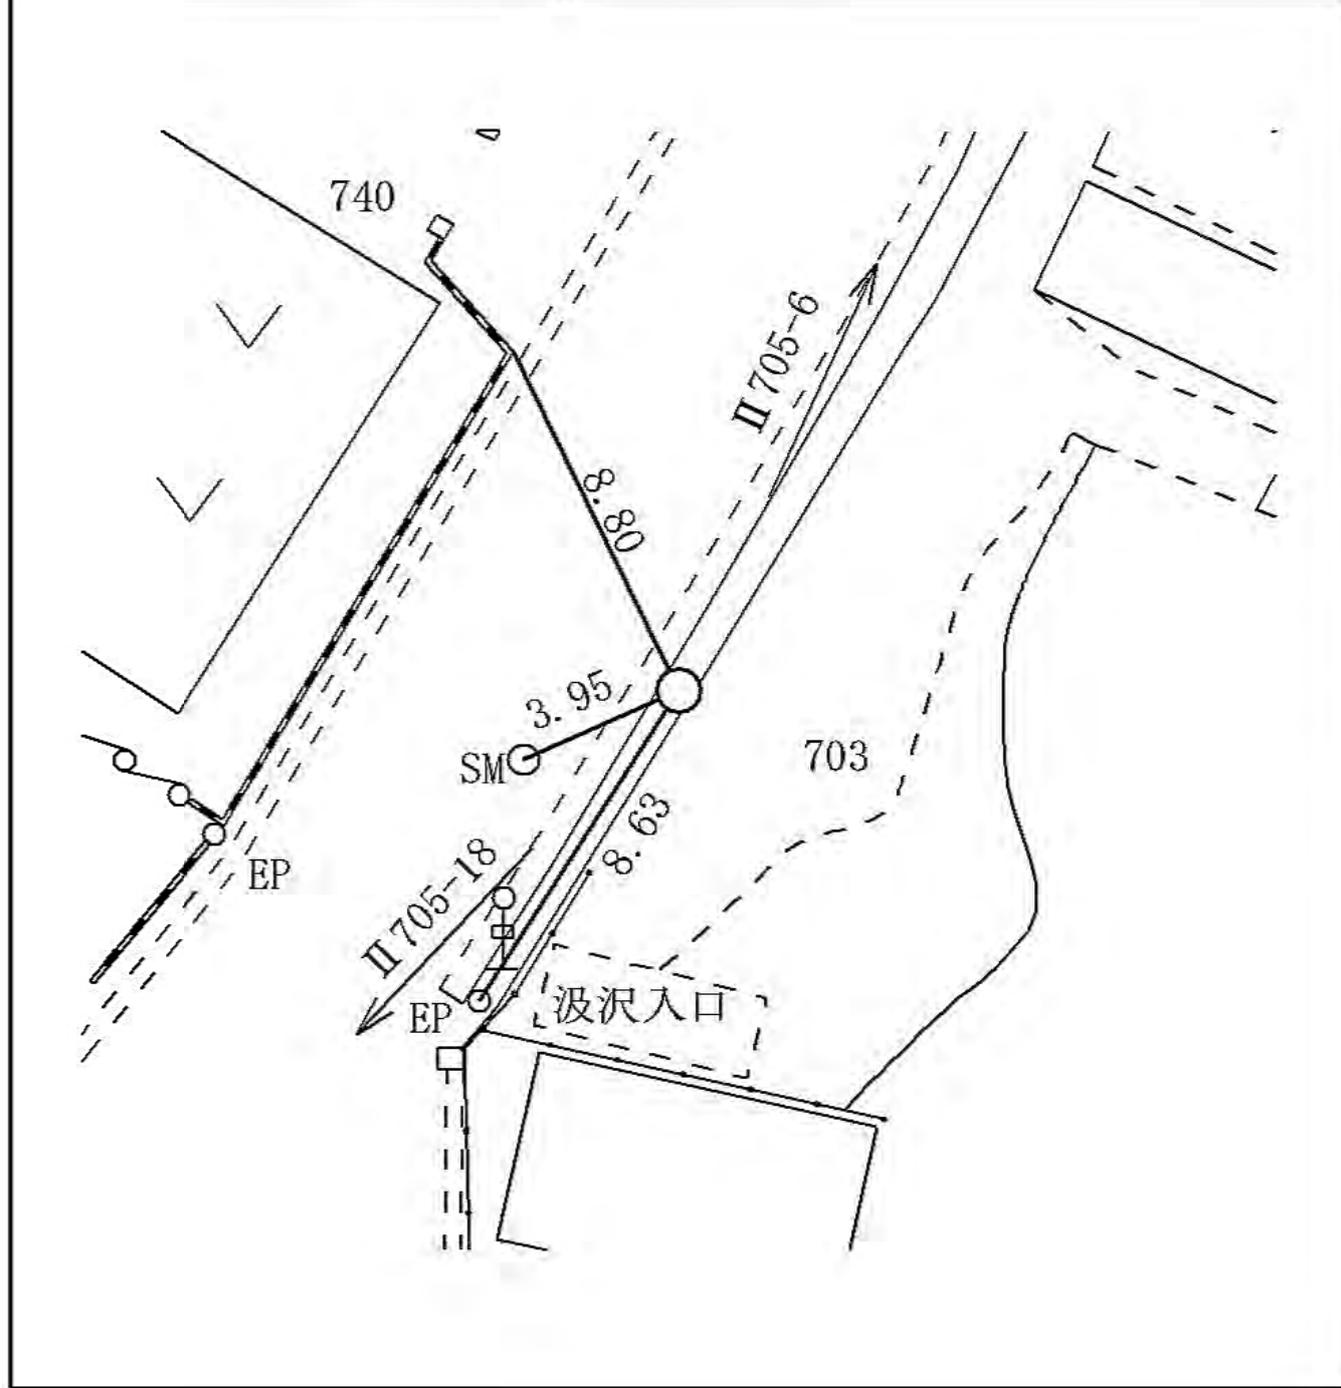

線  
番  
号

点  
番  
号

標 識 ノ 種 類

所  
在  
地

II 705


18

金属標・鋳・木杭


戸塚区深谷町七三六番一地先

キザミ


要 図

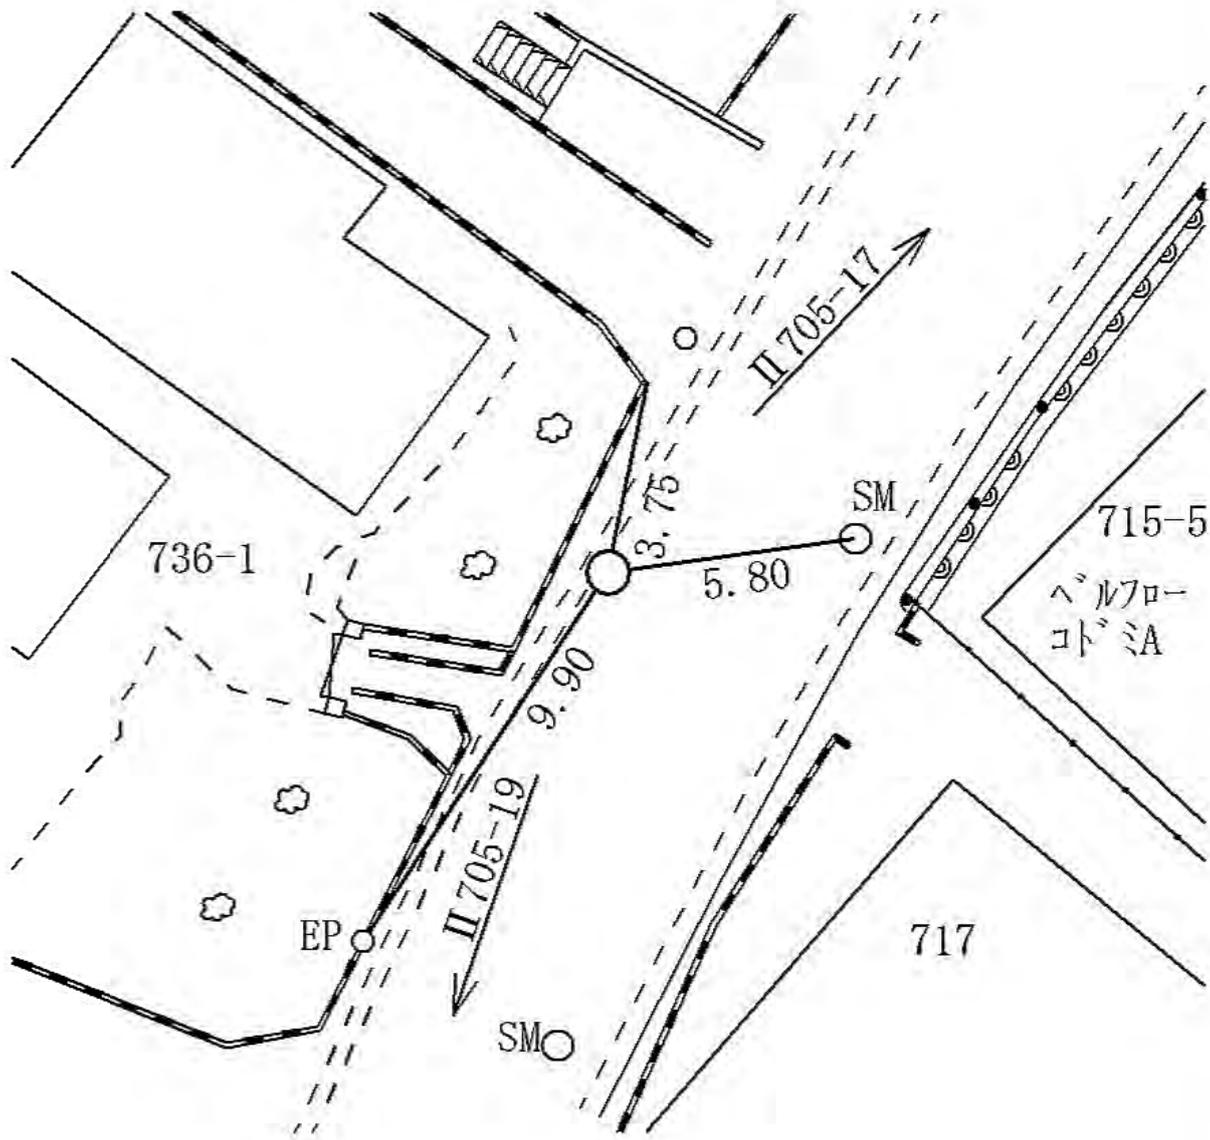

線 番 号	点 番 号	標 識 ノ 種 類	所 在 地
II 705	20	<div style="border: 1px solid black; border-radius: 50%; padding: 5px; display: inline-block;">金属標</div> ・ 鋌 ・ 木杭 キザミ	戸塚区深谷町五二三番一地先
要 図			

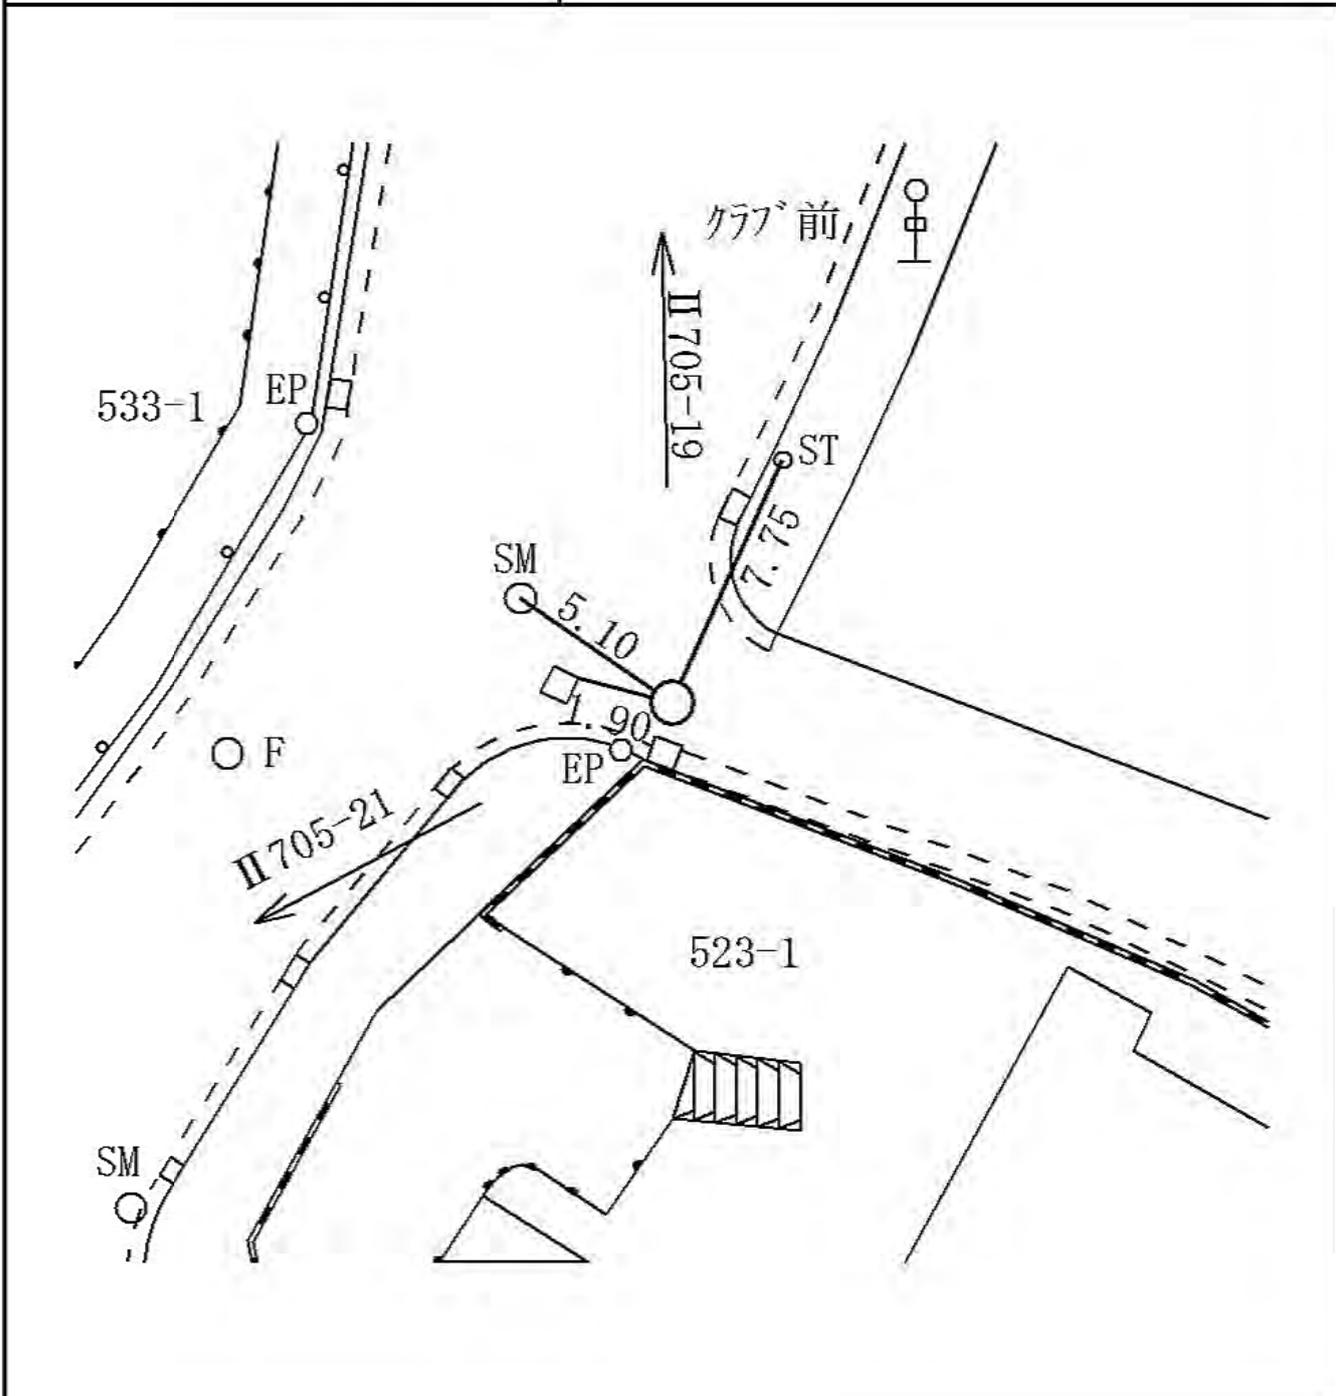

線番号	点番号	標識ノ種類	所在地
II 705	21	<div style="border: 1px solid black; border-radius: 50%; padding: 5px; display: inline-block;">金属標</div> ・ 鋌 ・ 木杭 キザミ	戸塚区深谷町三二〇番四地先
要 図			

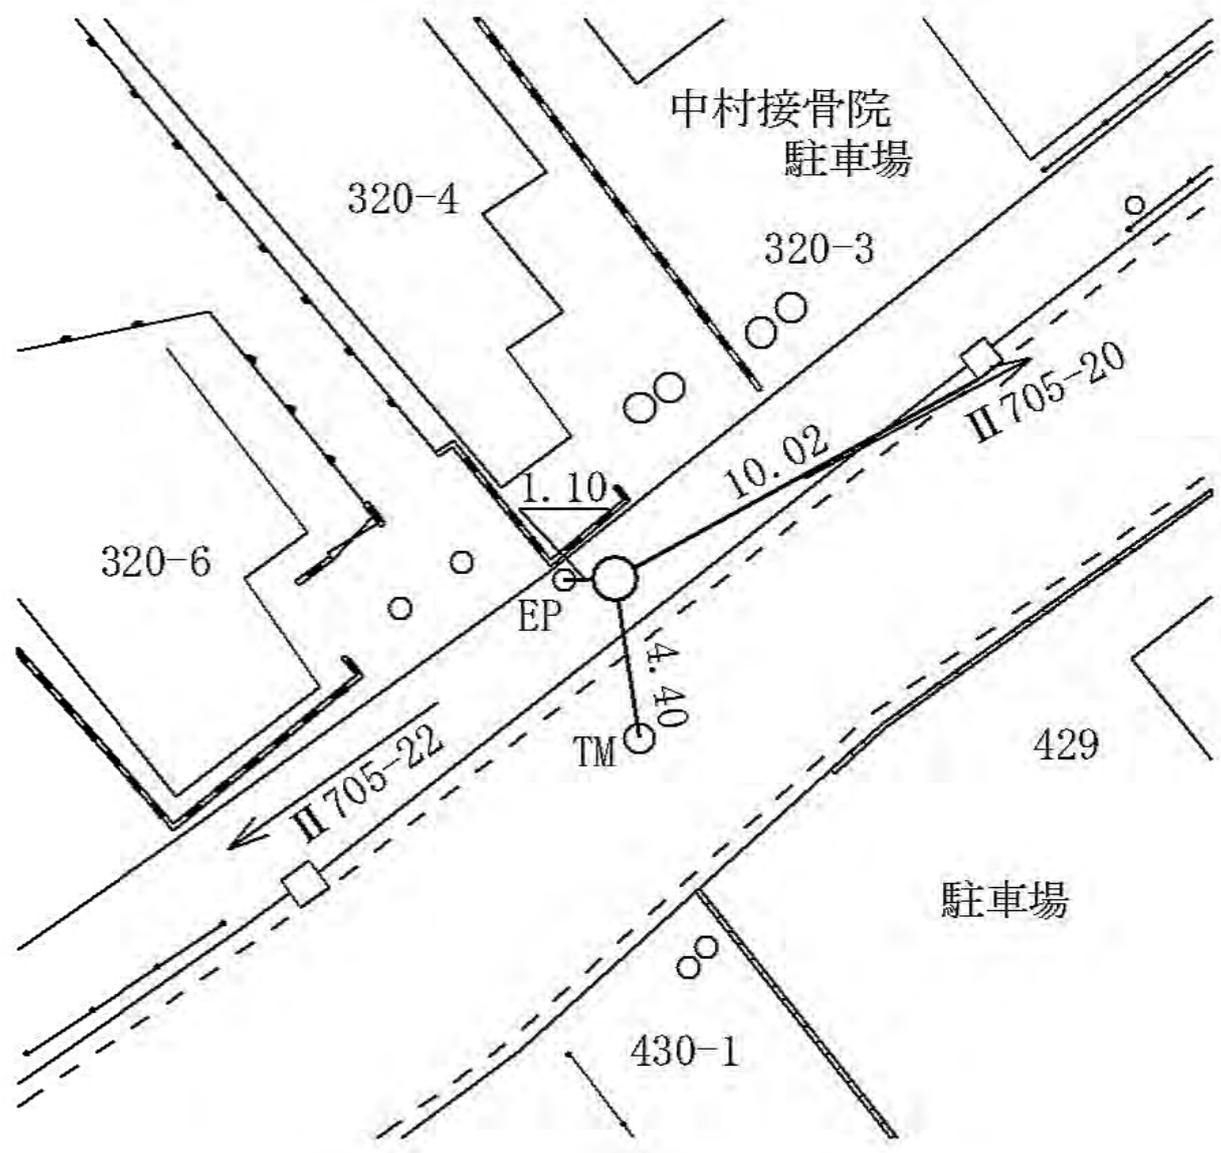

線  
番  
号

点  
番  
号

標 識 ノ 種 類

所  
在  
地

II 705


22

金属標・鋏・木杭


戸塚区深谷町二一五番二地先

キザミ

要 図

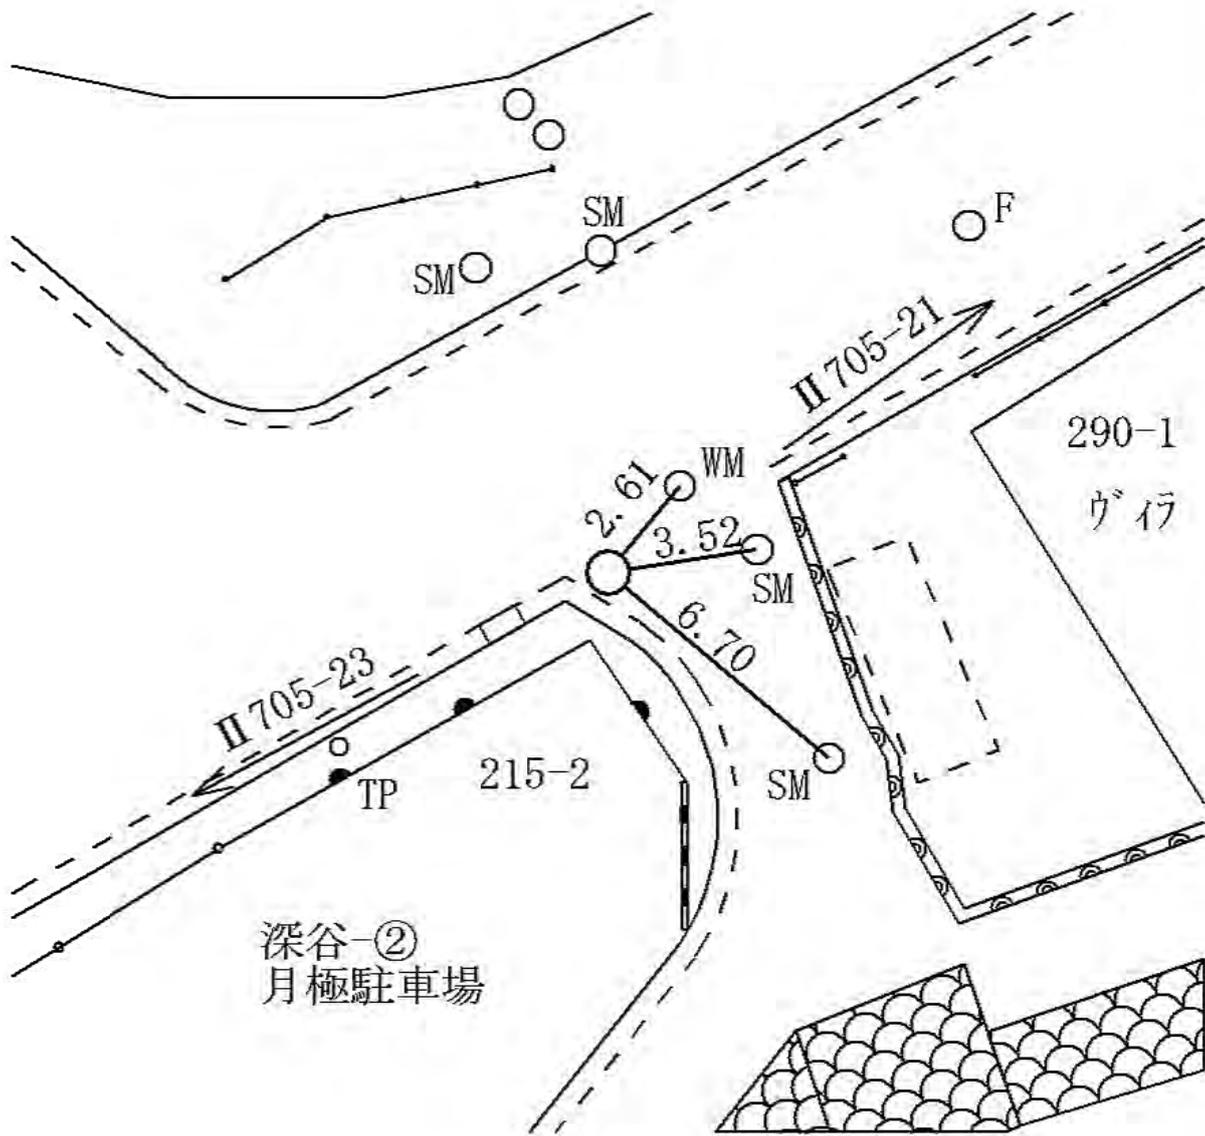


線 番 号	点 番 号	標 識 ノ 種 類	所 在 地
II 705	24	<div style="border: 1px solid black; border-radius: 50%; padding: 5px; display: inline-block;">金属標</div> ・ 鋏 ・ 木杭 キザミ	戸塚区深谷町二三一 番三 地先
要 図			

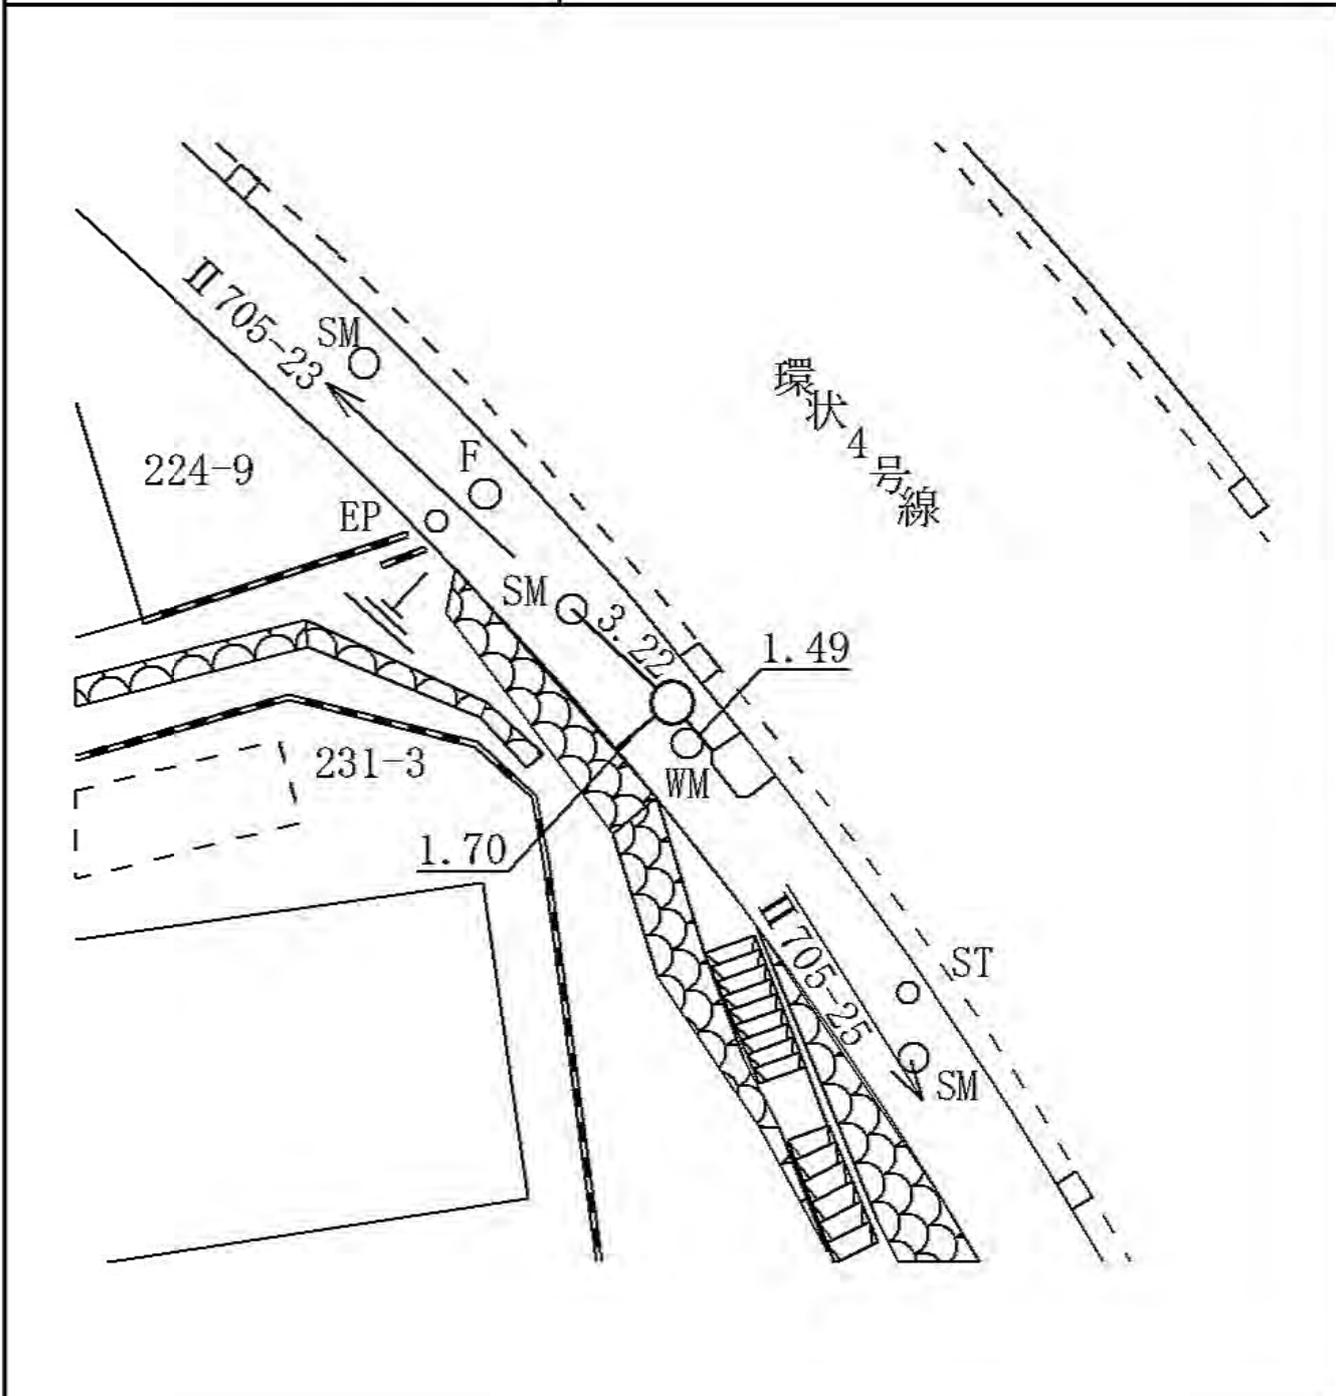


線 番 号	点 番 号	標 識 ノ 種 類	所 在 地
-------------	-------------	-----------	-------

II 705	25	<p>金属標・鋳・木杭</p> <p>キザミ</p>	戸塚区原宿三丁目三六七番一五七地先
要 図			

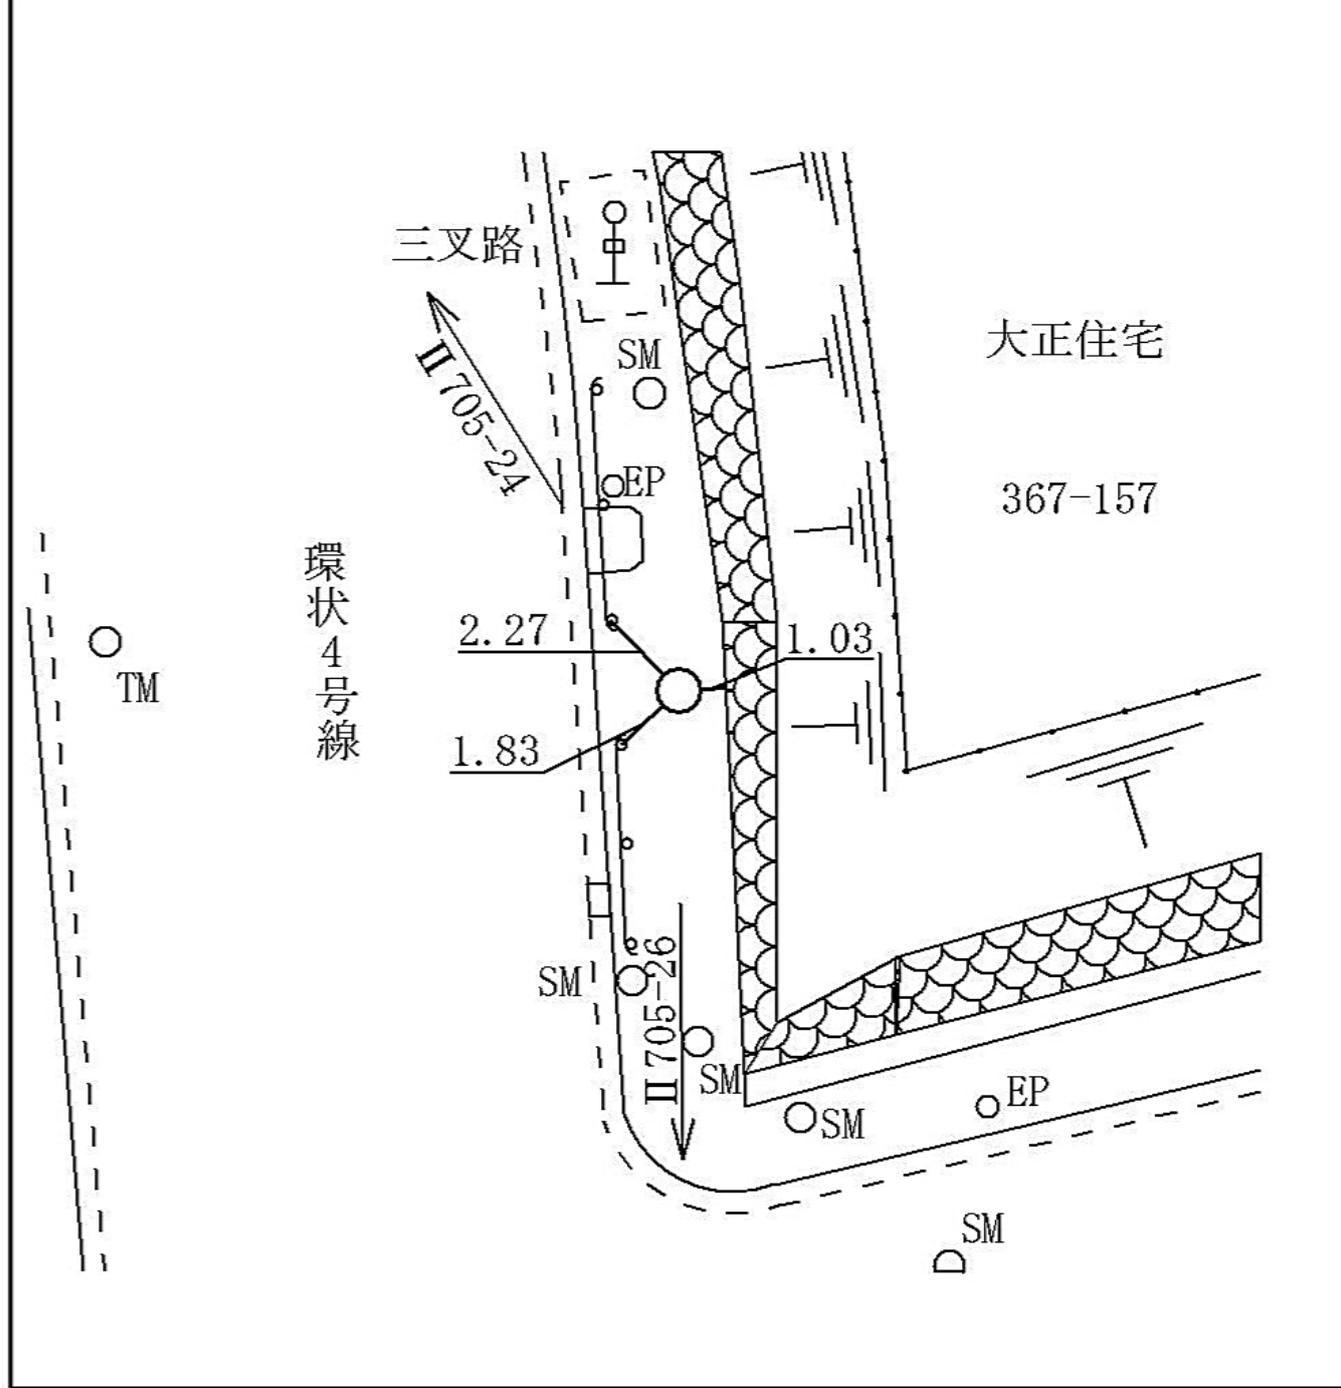


線 番 号	点 番 号	標 識 ノ 種 類	所 在 地
Ⅱ 705	26	<div style="border: 1px solid black; border-radius: 50%; padding: 5px; display: inline-block;">金属標</div> ・ 鋏 ・ 木杭 キザミ	戸塚区深谷町二四〇番一地先
要 図			

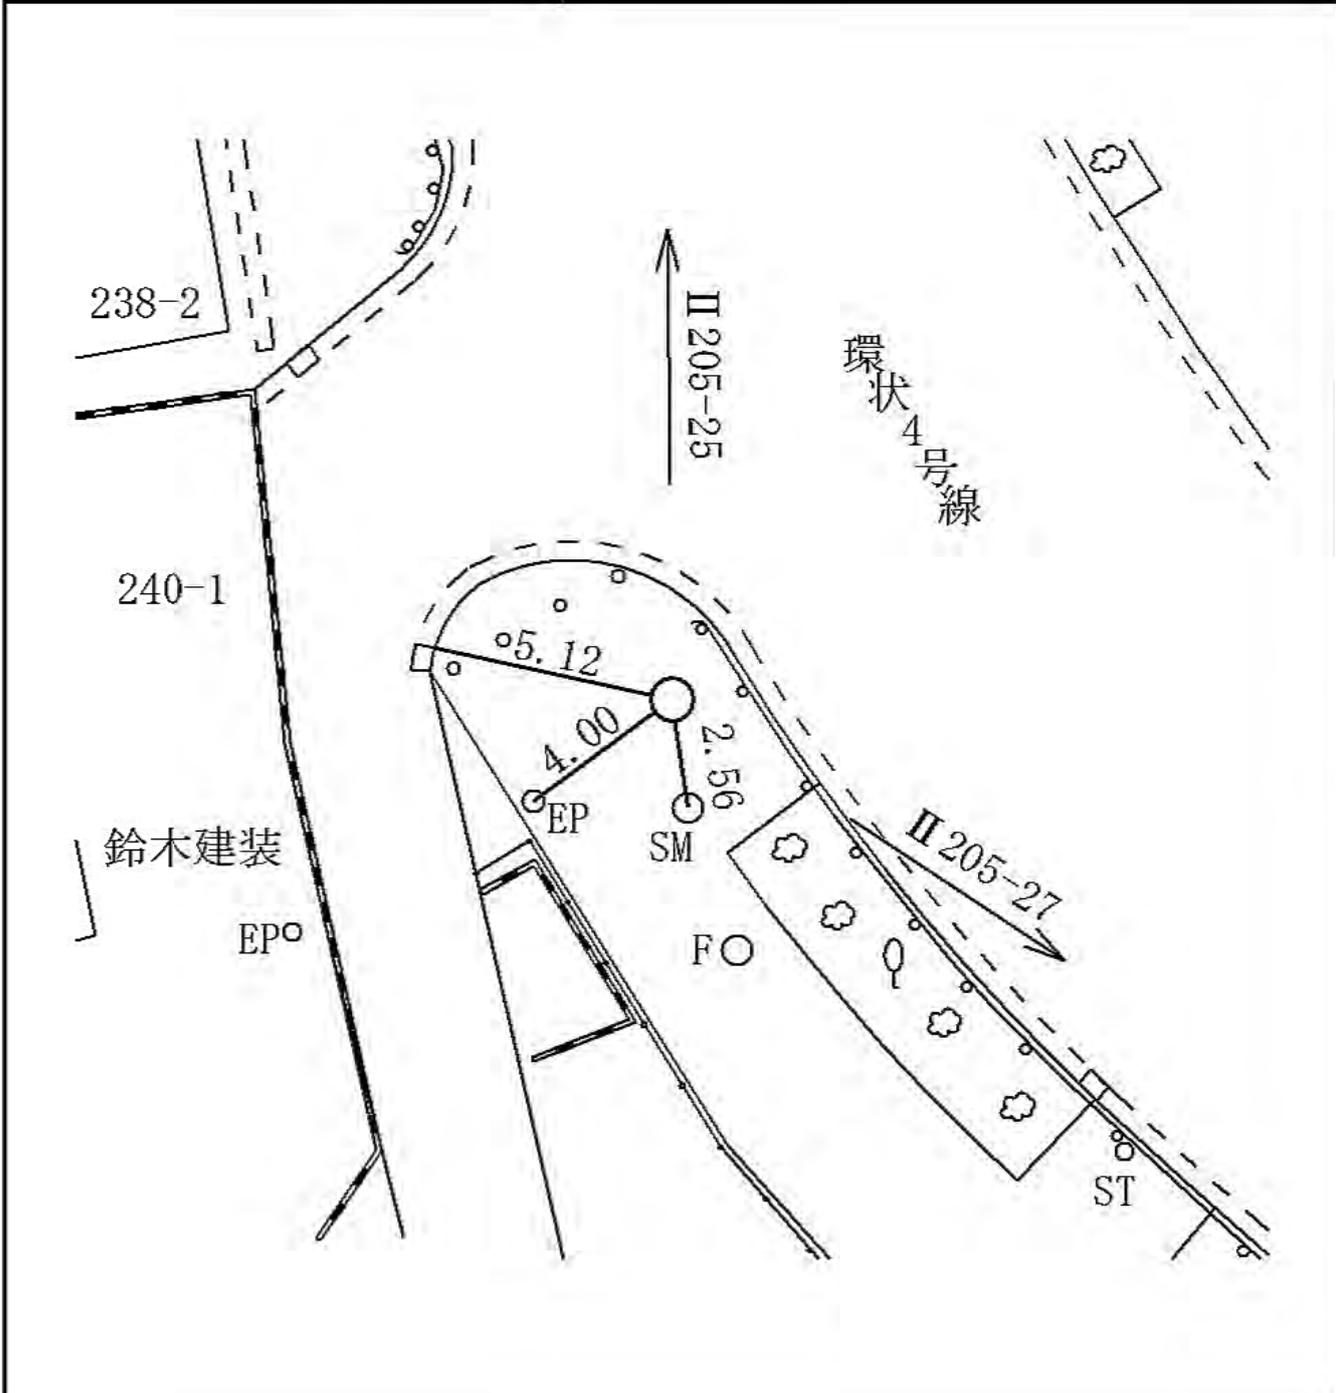


線 番 号	点 番 号	標 識 ノ 種 類	所 在 地
-------------	-------------	-----------	-------


II 705	27	<p>金属標・鋌・木杭</p> <p>キザミ</p>	戸塚区原宿三丁目二三八番一地先
要 図			

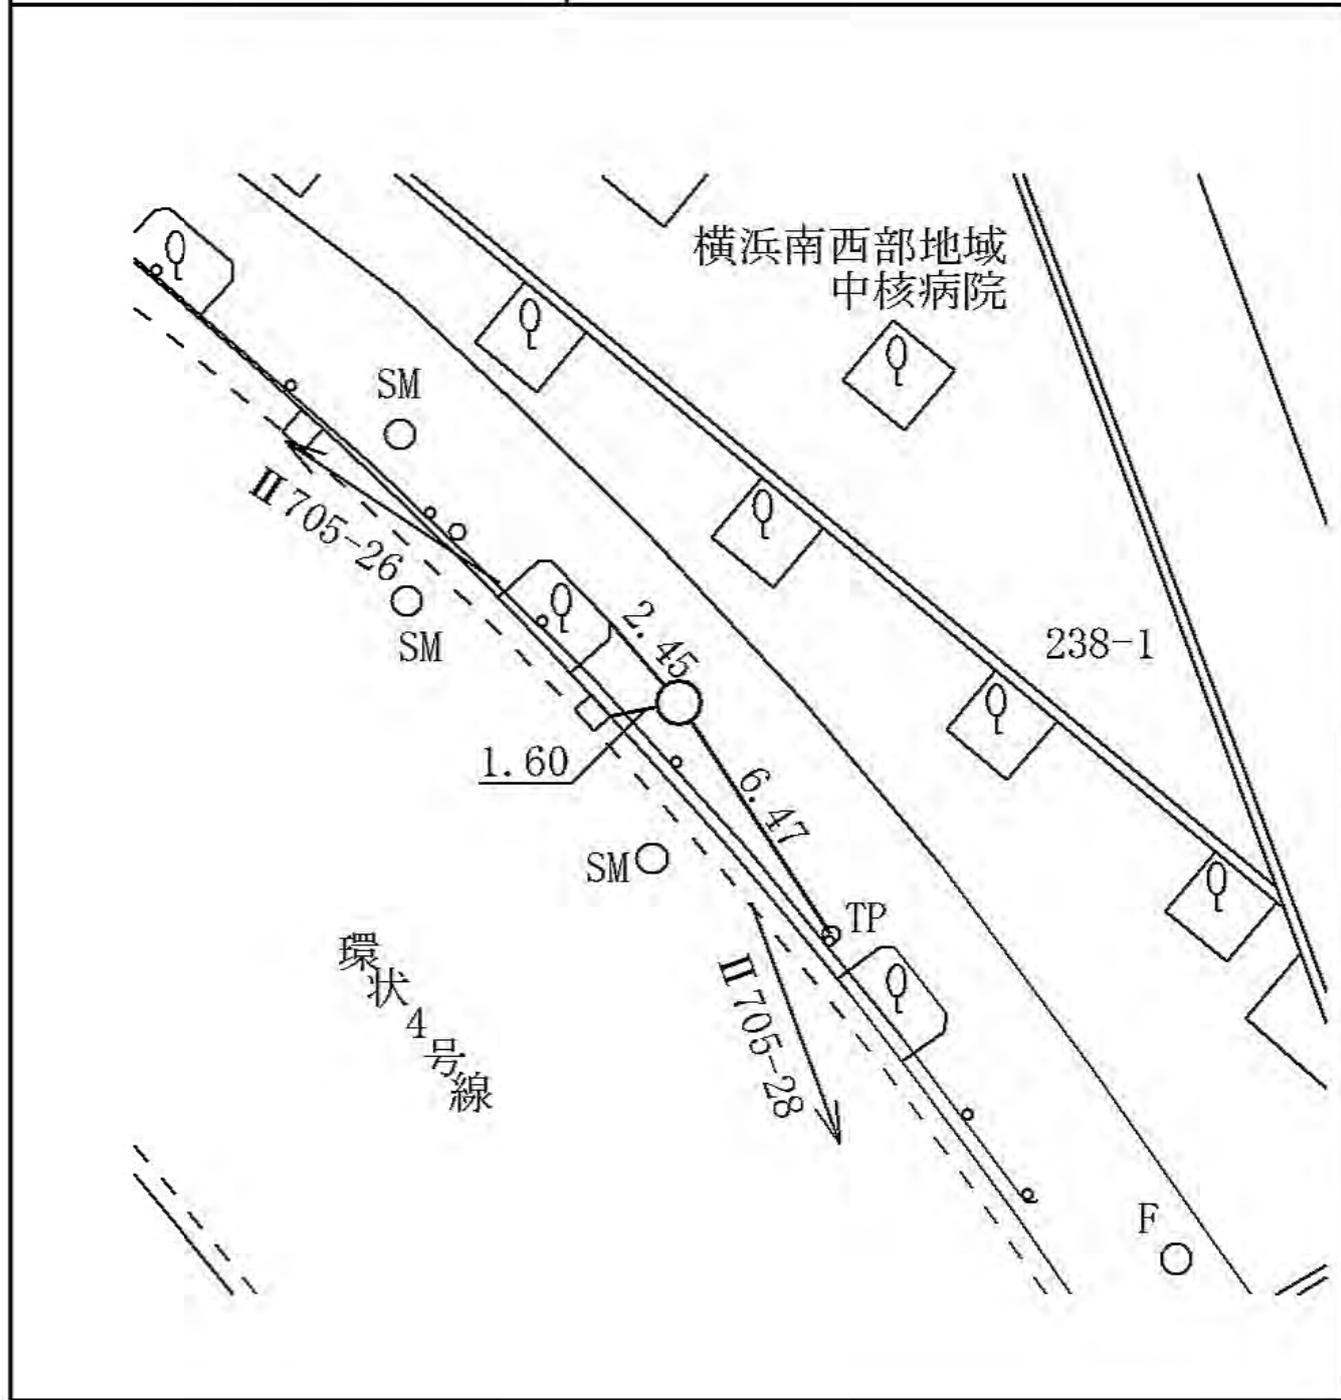


線 番 号	点 番 号	標 識 ノ 種 類	所 在 地
II 705	29	<span style="border: 1px solid black; border-radius: 50%; padding: 2px;">金属標</span> ・鋌・木杭 キザミ	戸塚区原宿三丁目二一九番三地先
要 図			

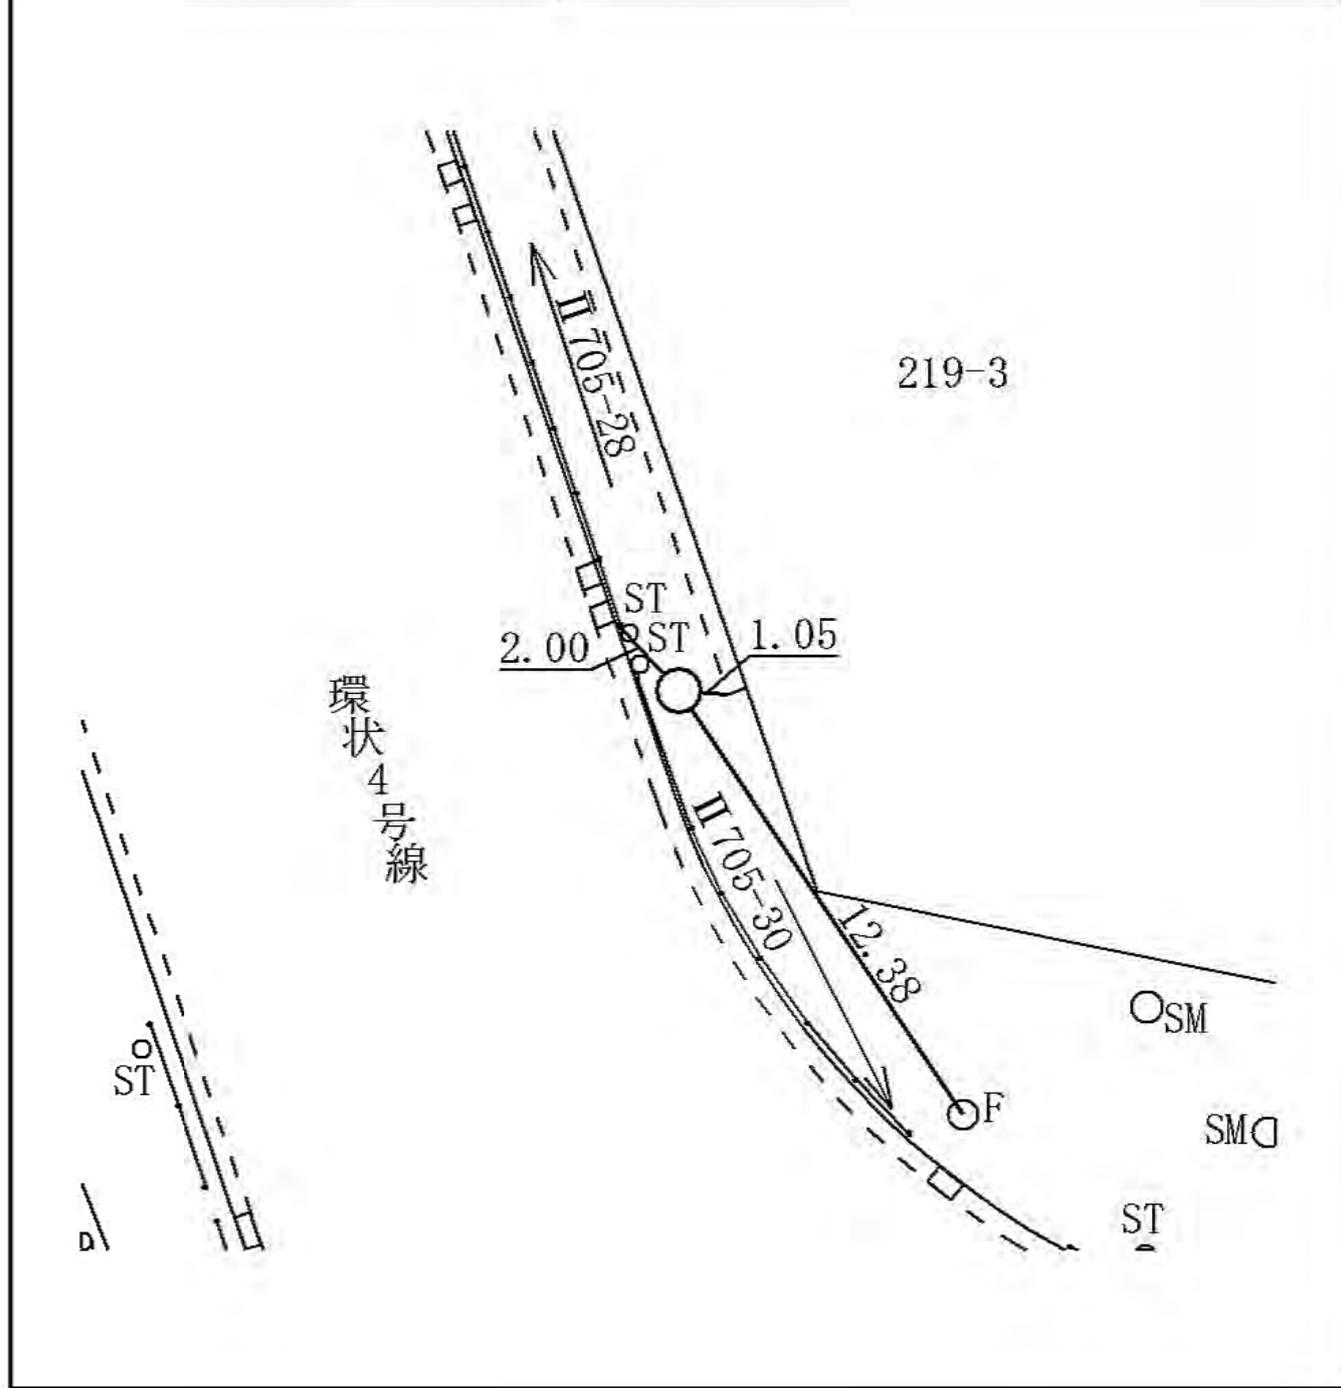


線 番 号	点 番 号	標 識 ノ 種 類	所 在 地
II 705	30	金属標・鋸・木杭 キザミ	戸塚区原宿二丁目九〇一番四地先
要 図			

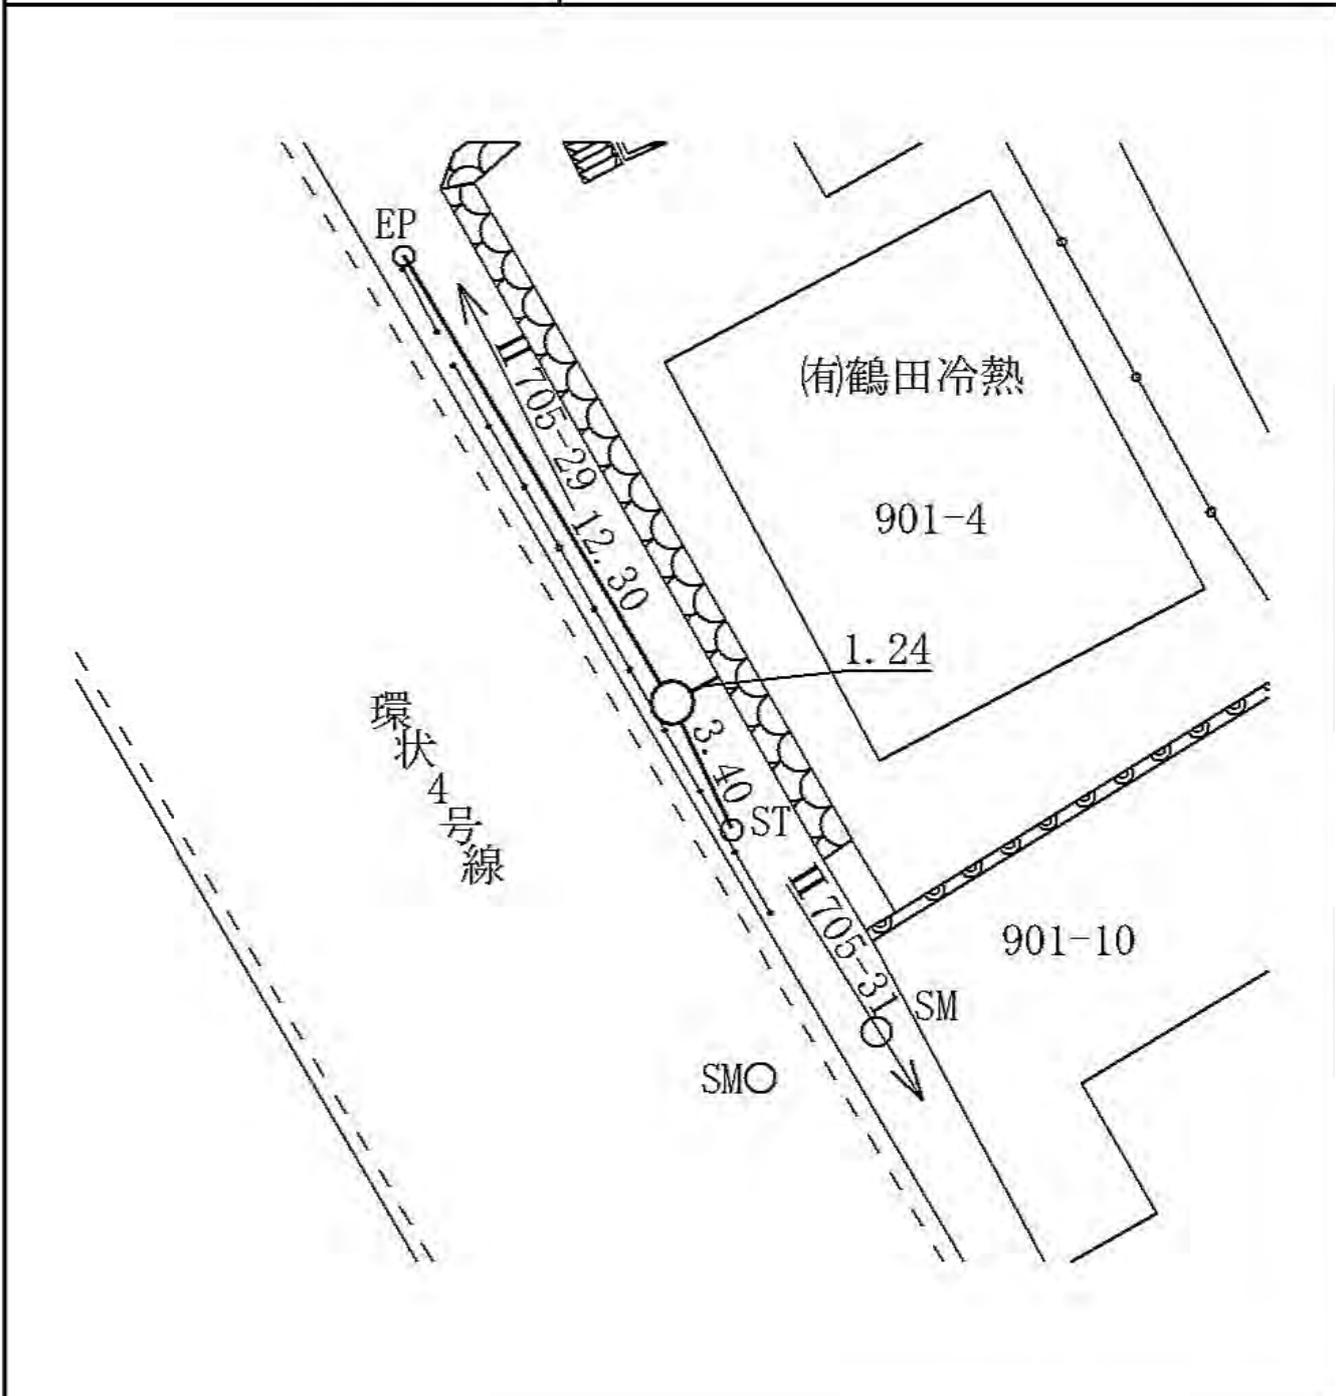


線 番 号	点 番 号	標 識 ノ 種 類	所 在 地
II 705	31	<div style="border: 1px solid black; border-radius: 50%; padding: 5px; display: inline-block;">金属標</div> ・ 鋌 ・ 木杭  キザミ	戸塚区原宿二丁目八九五番一地先
要 図			

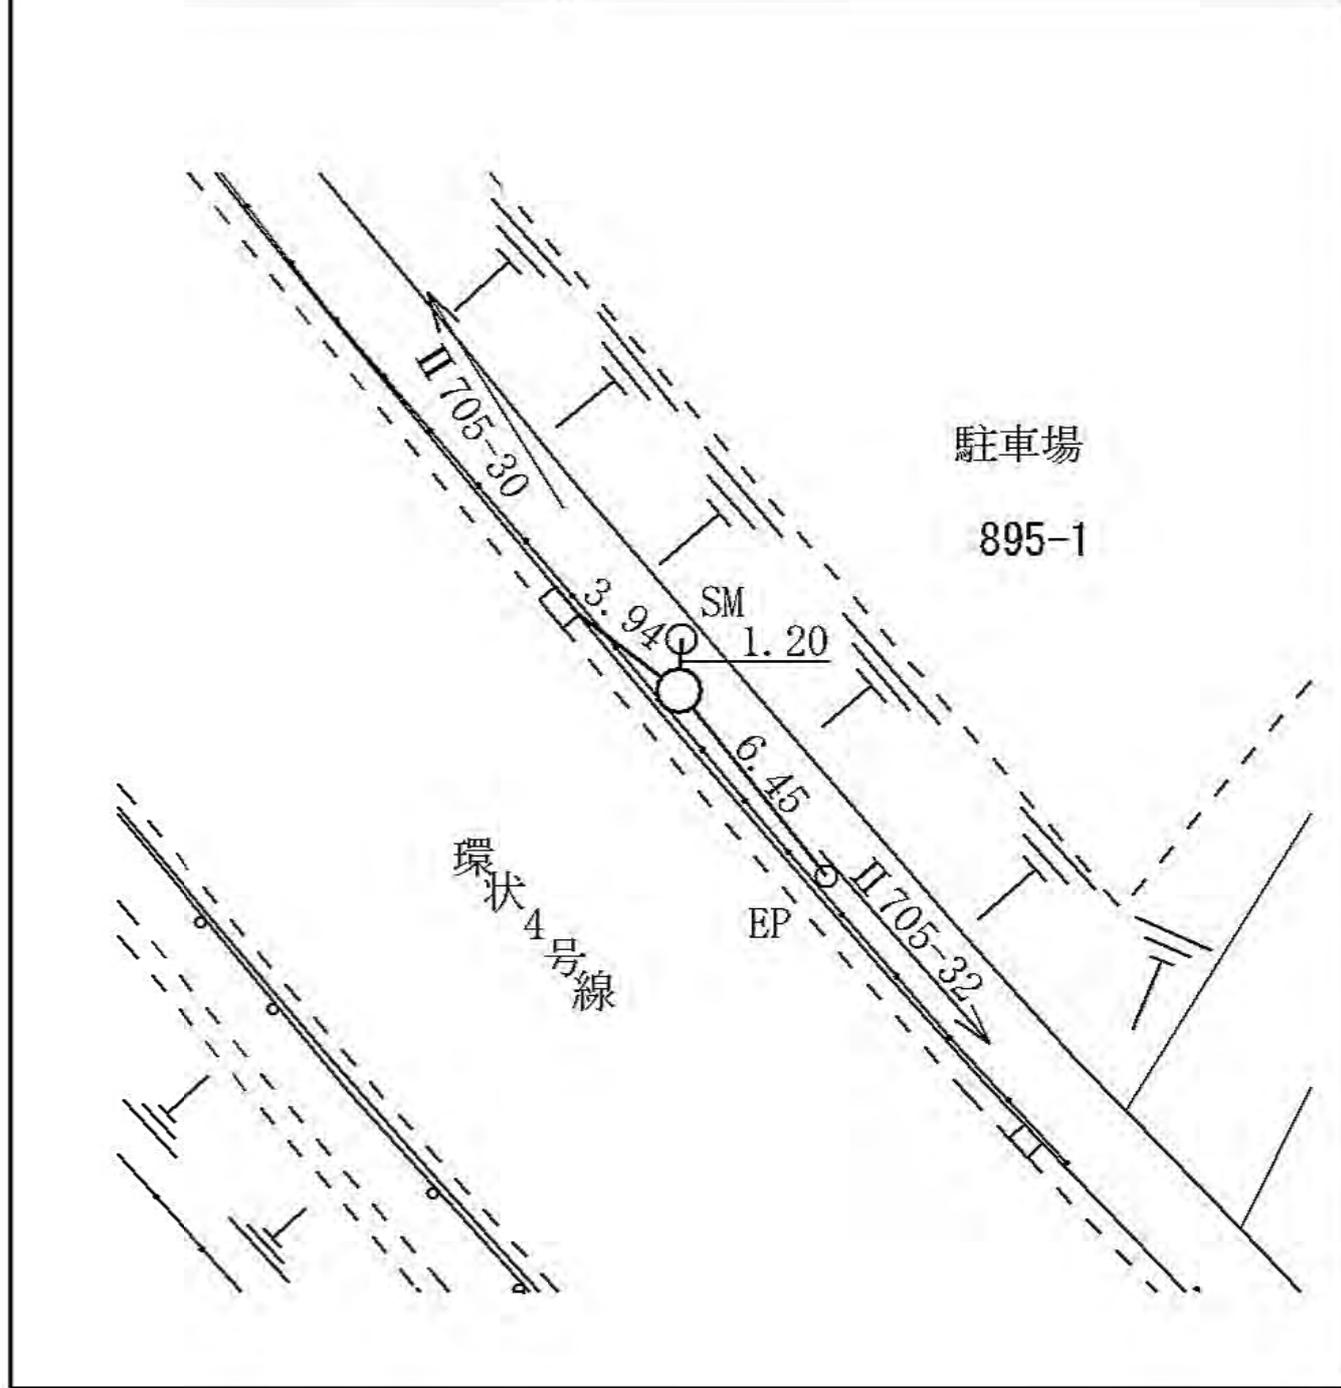

線番号	点番号	標識ノ種類	所在地
II 705	32	<div style="border: 1px solid black; border-radius: 50%; padding: 5px; display: inline-block;">金属標</div> ・鋳・木杭 キザミ	戸塚区小雀町一九二八番一地先
要 図			

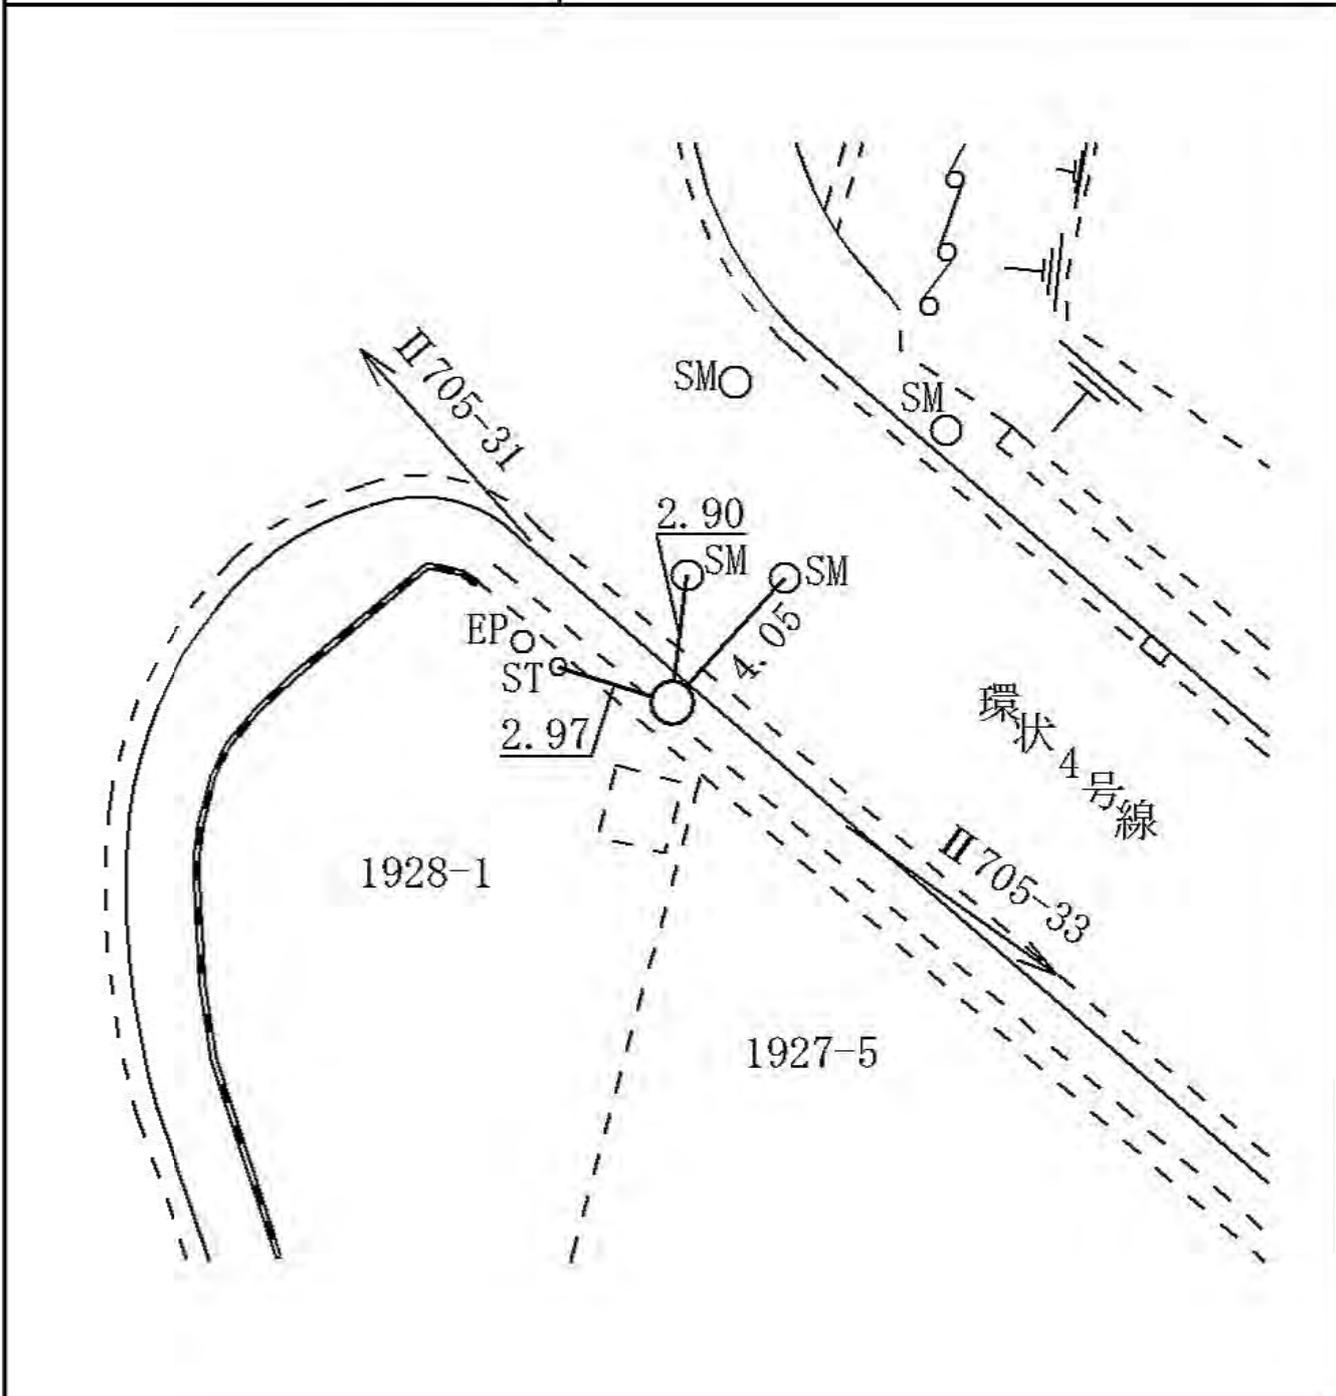


線 番 号	点 番 号	標 識 ノ 種 類	所 在 地
II 705	33	<div style="border: 1px solid black; border-radius: 50%; padding: 5px; display: inline-block;">金属標</div> ・ 鋌 ・ 木杭  キザミ	戸塚区小雀町一九二二番一地先
要 図			

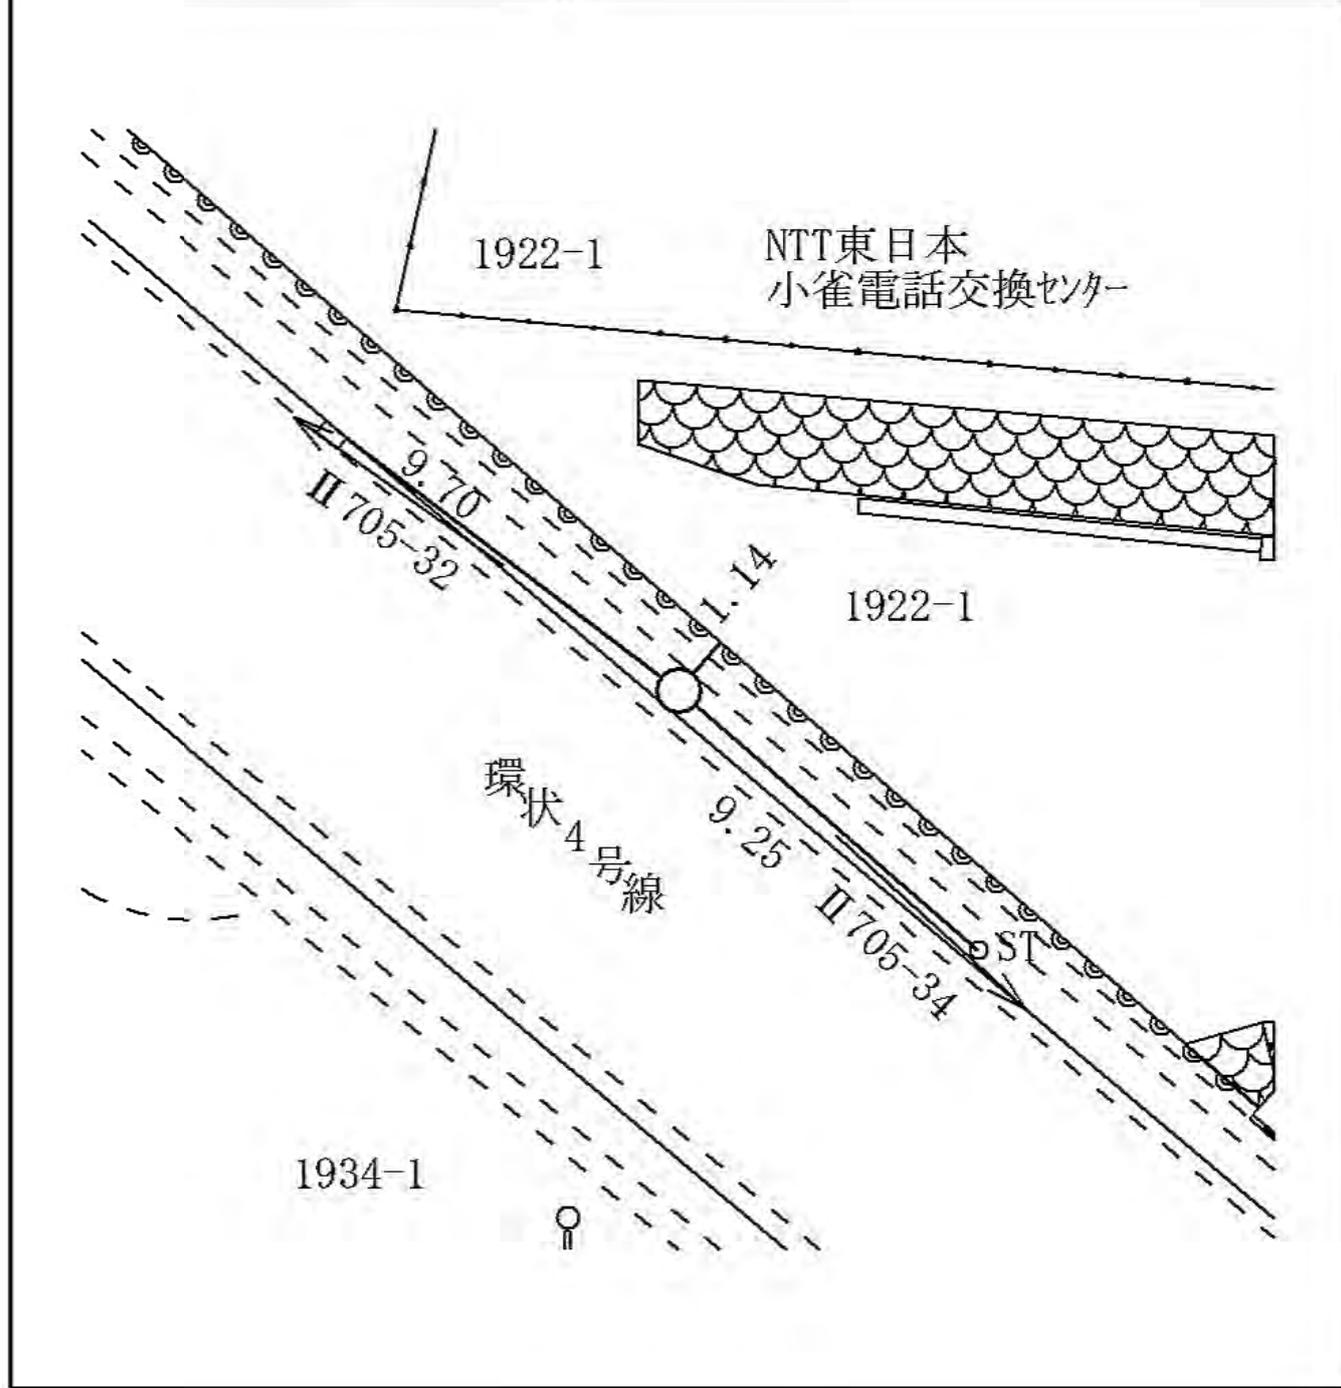


線 番 号	点 番 号	標 識 ノ 種 類	所 在 地
-------------	-------------	-----------	-------


II 705	35	<div style="border: 1px solid black; border-radius: 50%; padding: 5px; display: inline-block;">金属標</div> ・ 鋌 ・ 木杭 キザミ	戸塚区小雀町一一〇九番三地先
要 図			

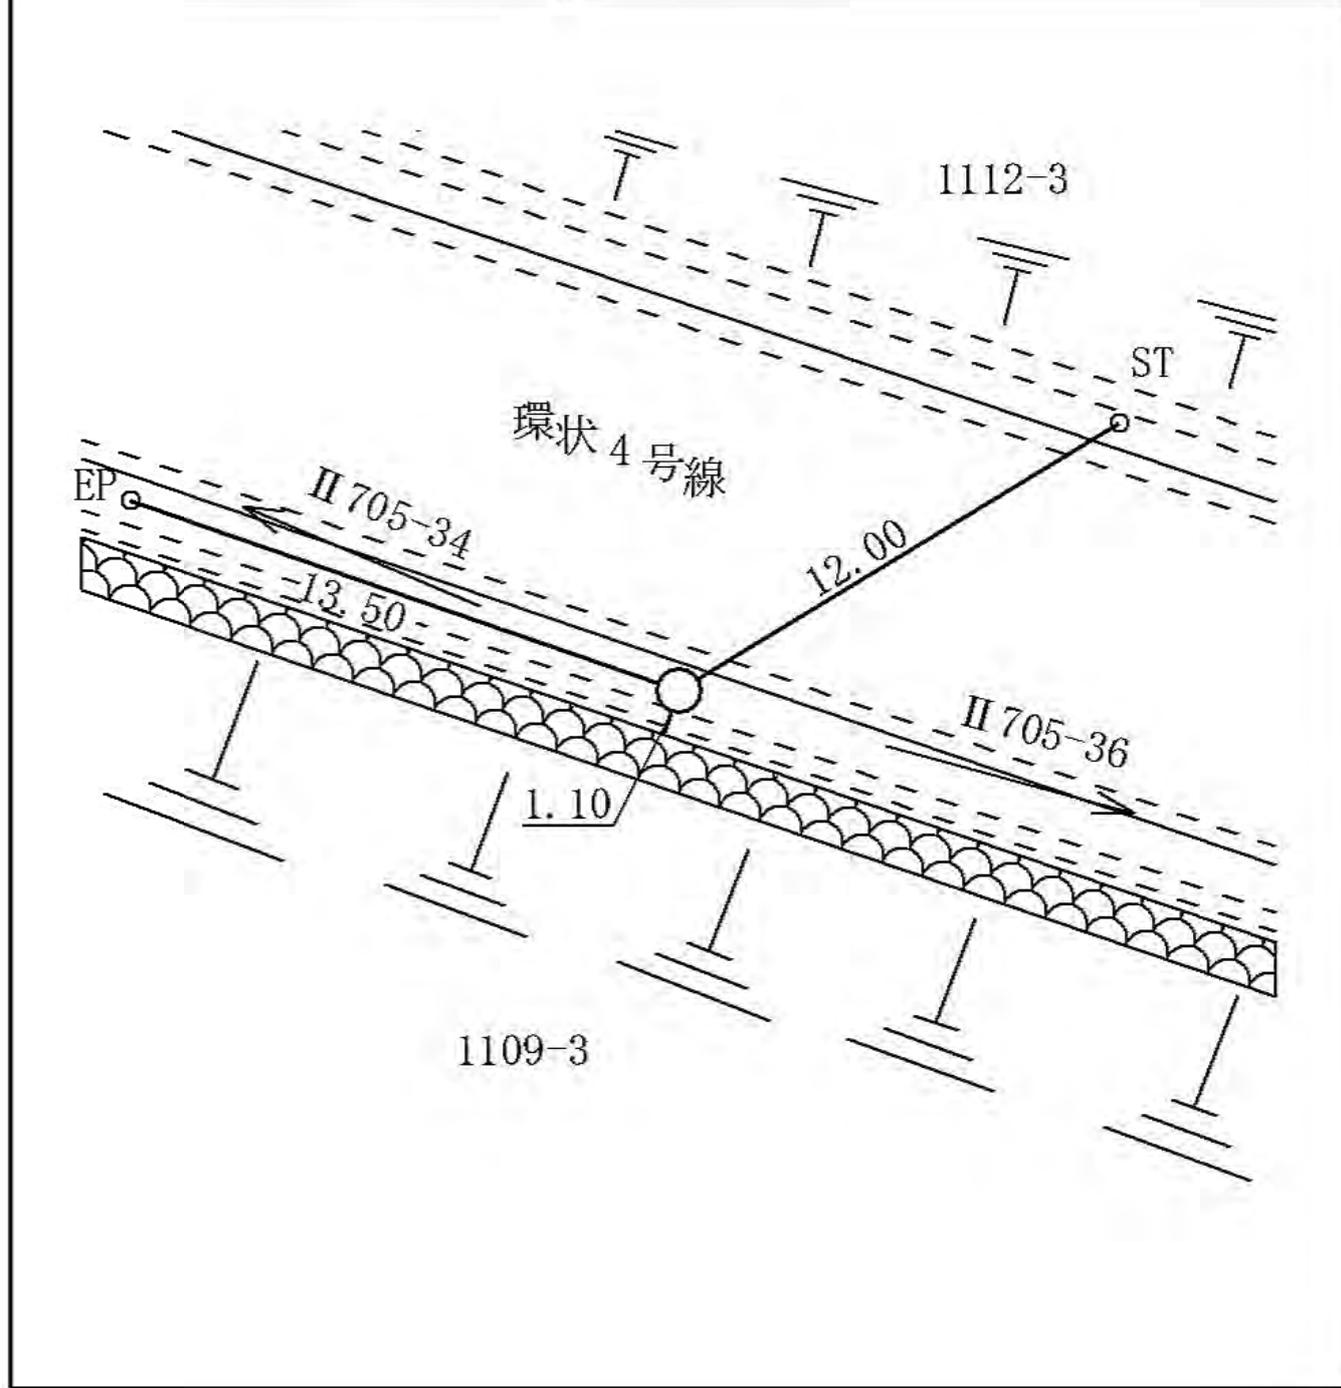

線 番 号	点 番 号	標 識 ノ 種 類	所 在 地
II 705	36	<div style="border: 1px solid black; border-radius: 50%; padding: 5px; display: inline-block;">金属標</div> ・ 鋌 ・ 木杭 キザミ	戸塚区小雀町一〇七五番地先
要 図			

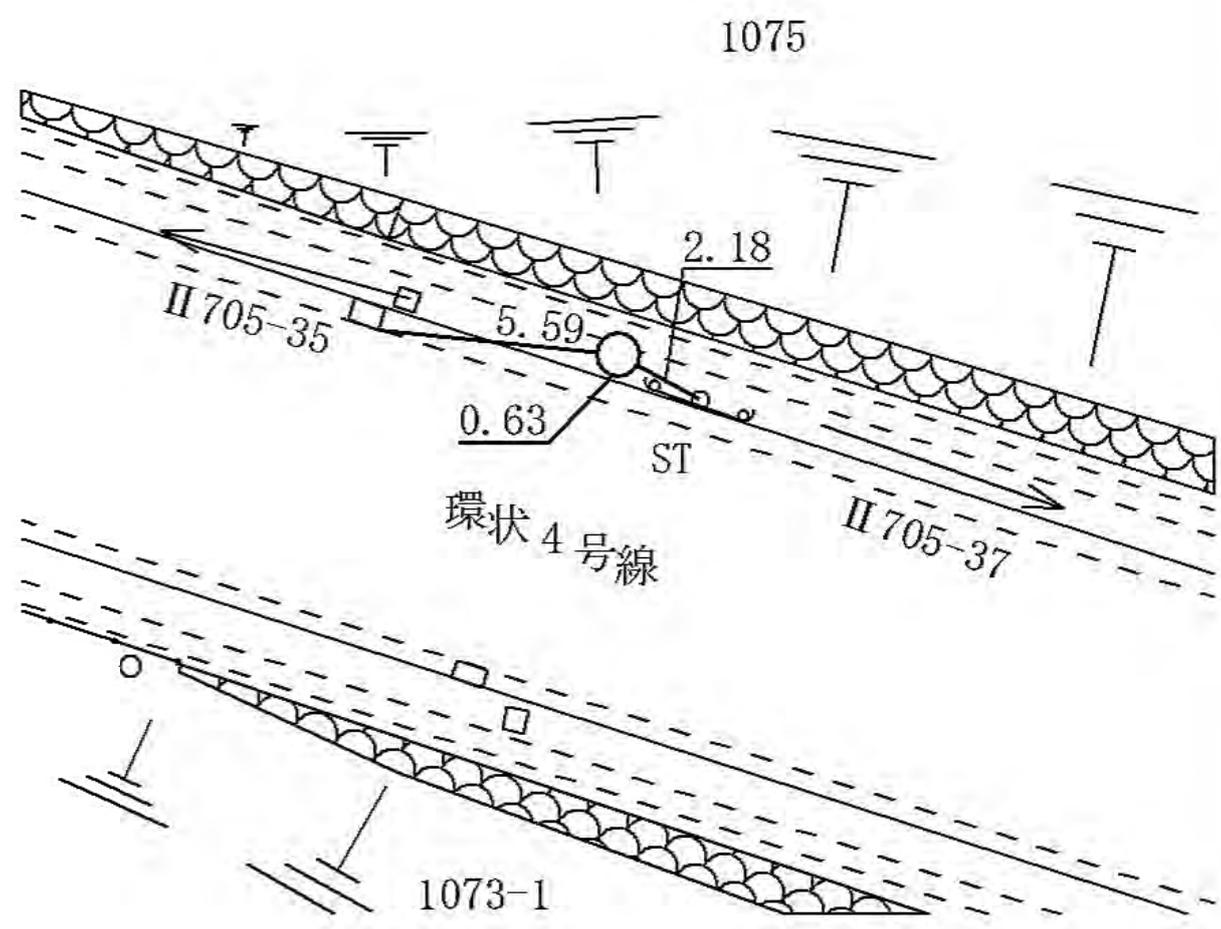


線番号	点番号	標識ノ種類	所在地
II 705	37	<div style="border: 1px solid black; border-radius: 50%; padding: 5px; display: inline-block;">金属標</div> ・ 鋌 ・ 木杭 キザミ	戸塚区小雀町九六五番三地先
要 図			

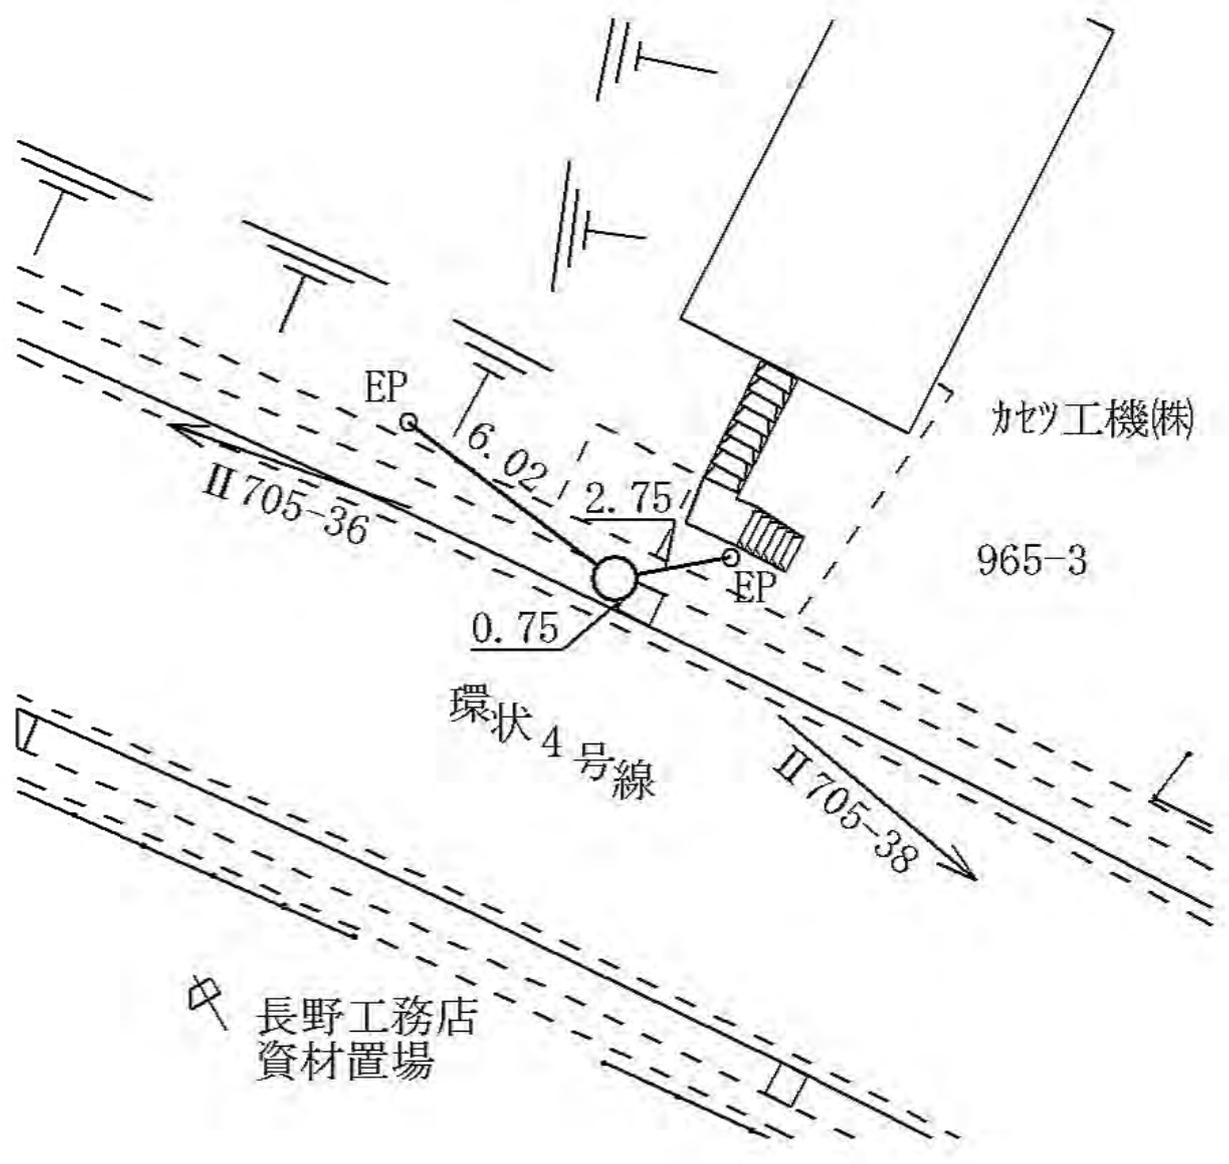

線 番 号	点 番 号	標 識 ノ 種 類	所 在 地
-------------	-------------	-----------	-------

II 705	39	<div style="border: 1px solid black; border-radius: 50%; padding: 5px; display: inline-block;">金属標</div> ・ 鋌 ・ 木杭 キザミ	戸塚区小雀町八五二番一地先
要 図			

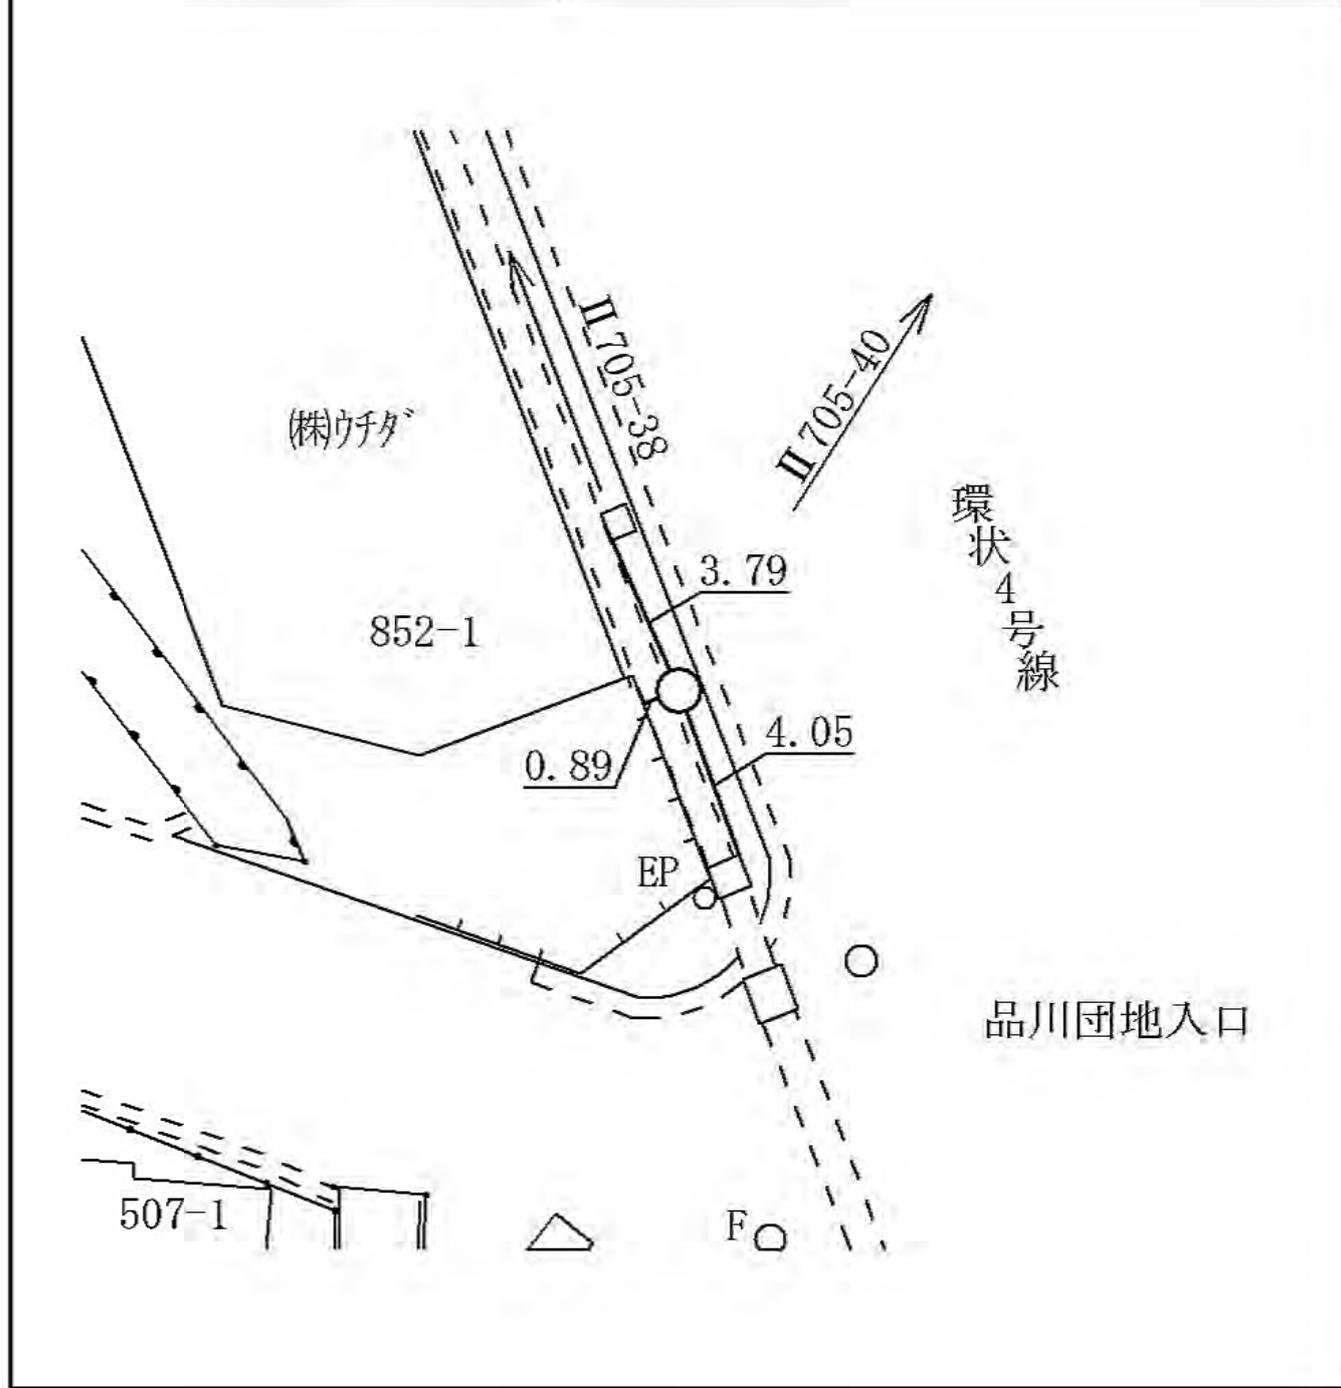

線  
番  
号

点  
番  
号

標 識 ノ 種 類

所  
在  
地

II 705


40

金属標・鋸・木杭


栄区田谷町一五八五番地先

キザミ

要 図

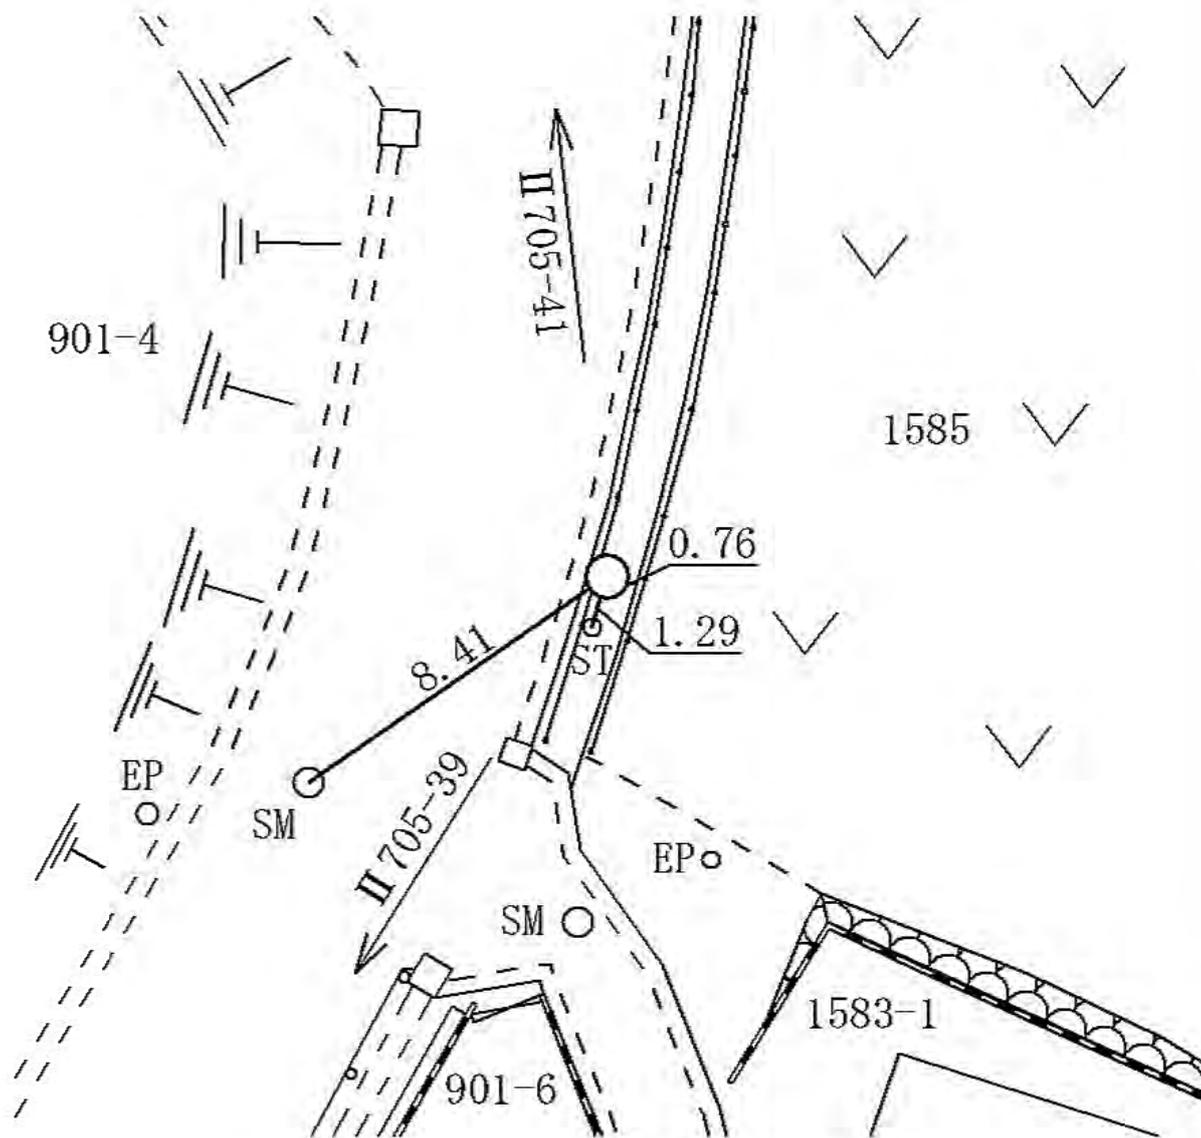

線番号	点番号	標識ノ種類	所在地
II 705	41	<div style="border: 1px solid black; border-radius: 50%; padding: 5px; display: inline-block;">金属標</div> ・ 鋌 ・ 木杭 キザミ	栄区田谷町一六五五番地先
要 図			

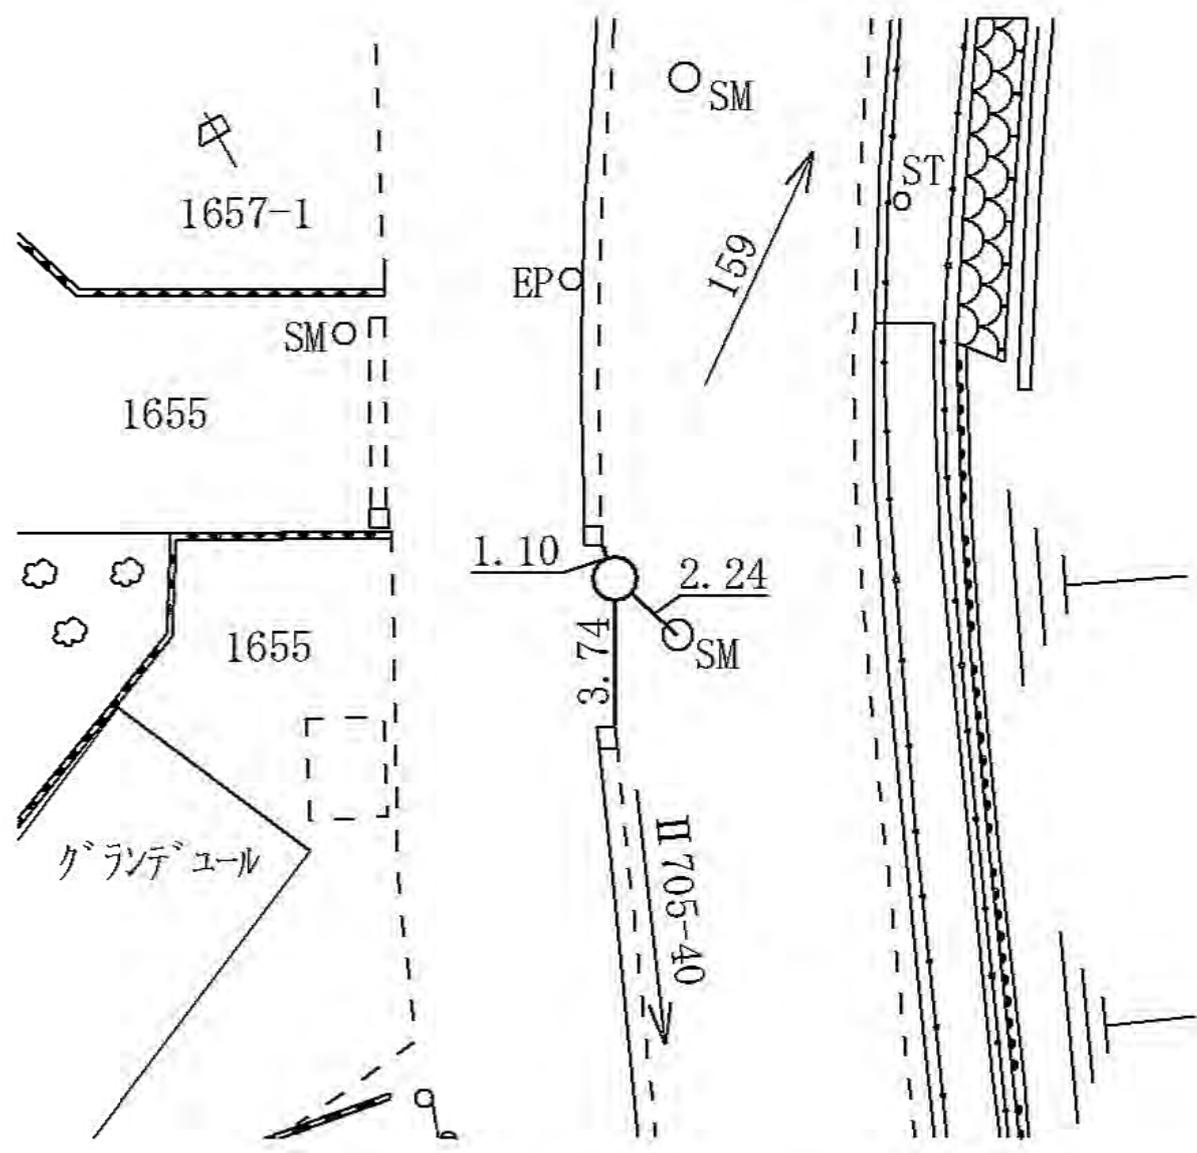


線番号	点番号	標識ノ種類	所在地
-----	-----	-------	-----

II 706	1	<span style="border: 1px solid black; border-radius: 50%; padding: 2px;">金属標</span> ● 鋸 ● 木杭
--------	---	--

要 図	キザミ
-----	-----

戸塚区戸塚町四八二二―一 番地先

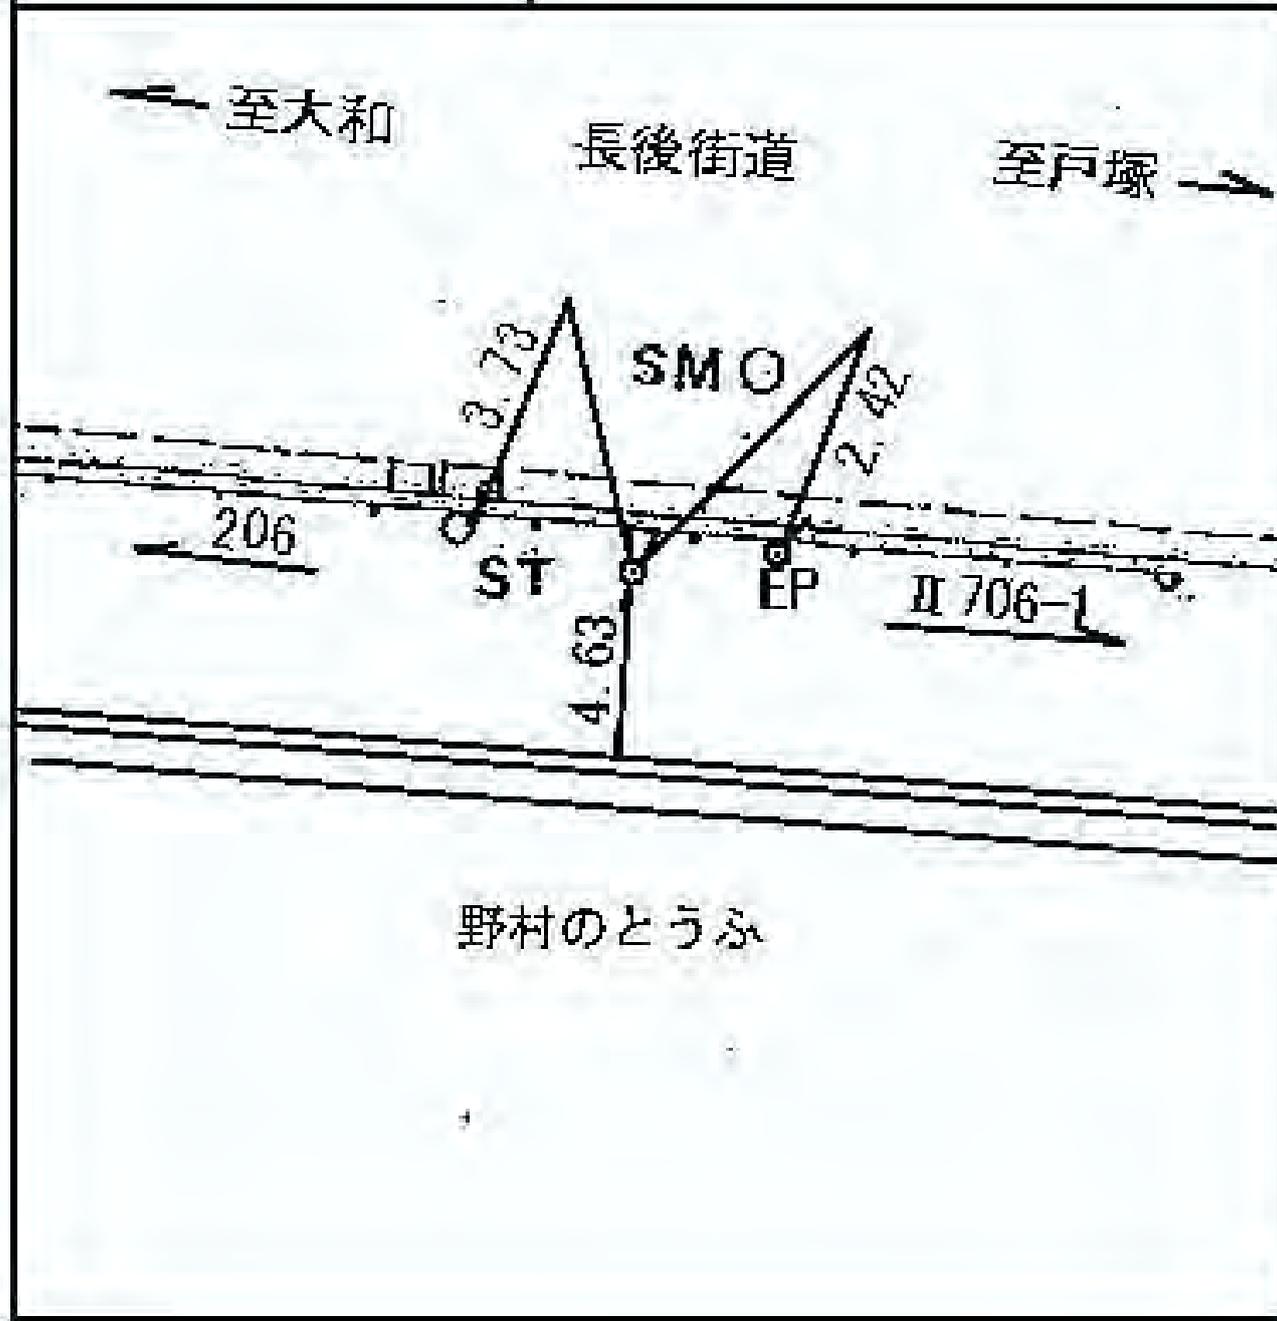

所在地

戸塚区戸塚町八一―一番地先

標識ノ種類

金属標・鋏・木杭

キザミ

点番号

2

線番号

II 706

要 図



所在地

戸塚区戸塚町四八七四一五番地先

標識ノ種類

金属標・鋌・木杭

点番号


3

線番号

II 706

キザミ

要 図

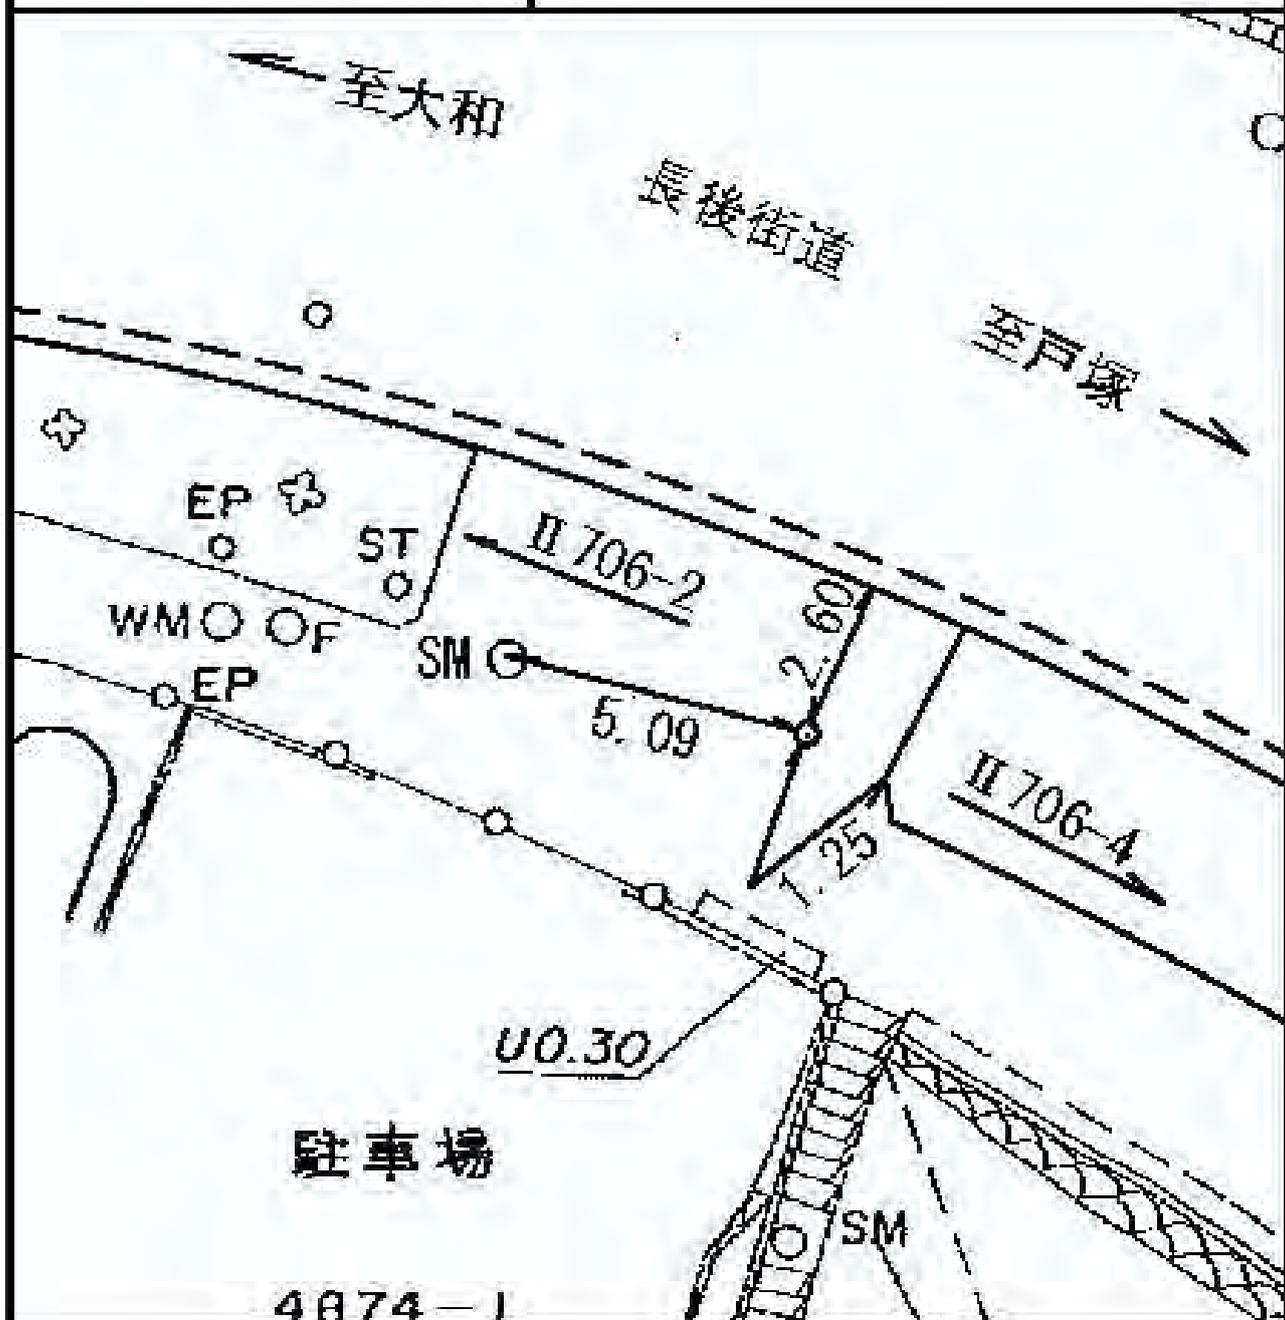

所在地

戸塚区戸塚町四一八―三番地先

標識ノ種類

金属標 ● 鋏 ● 木杭

キザシ

点番号


5

線番号

II 706

要

⊗

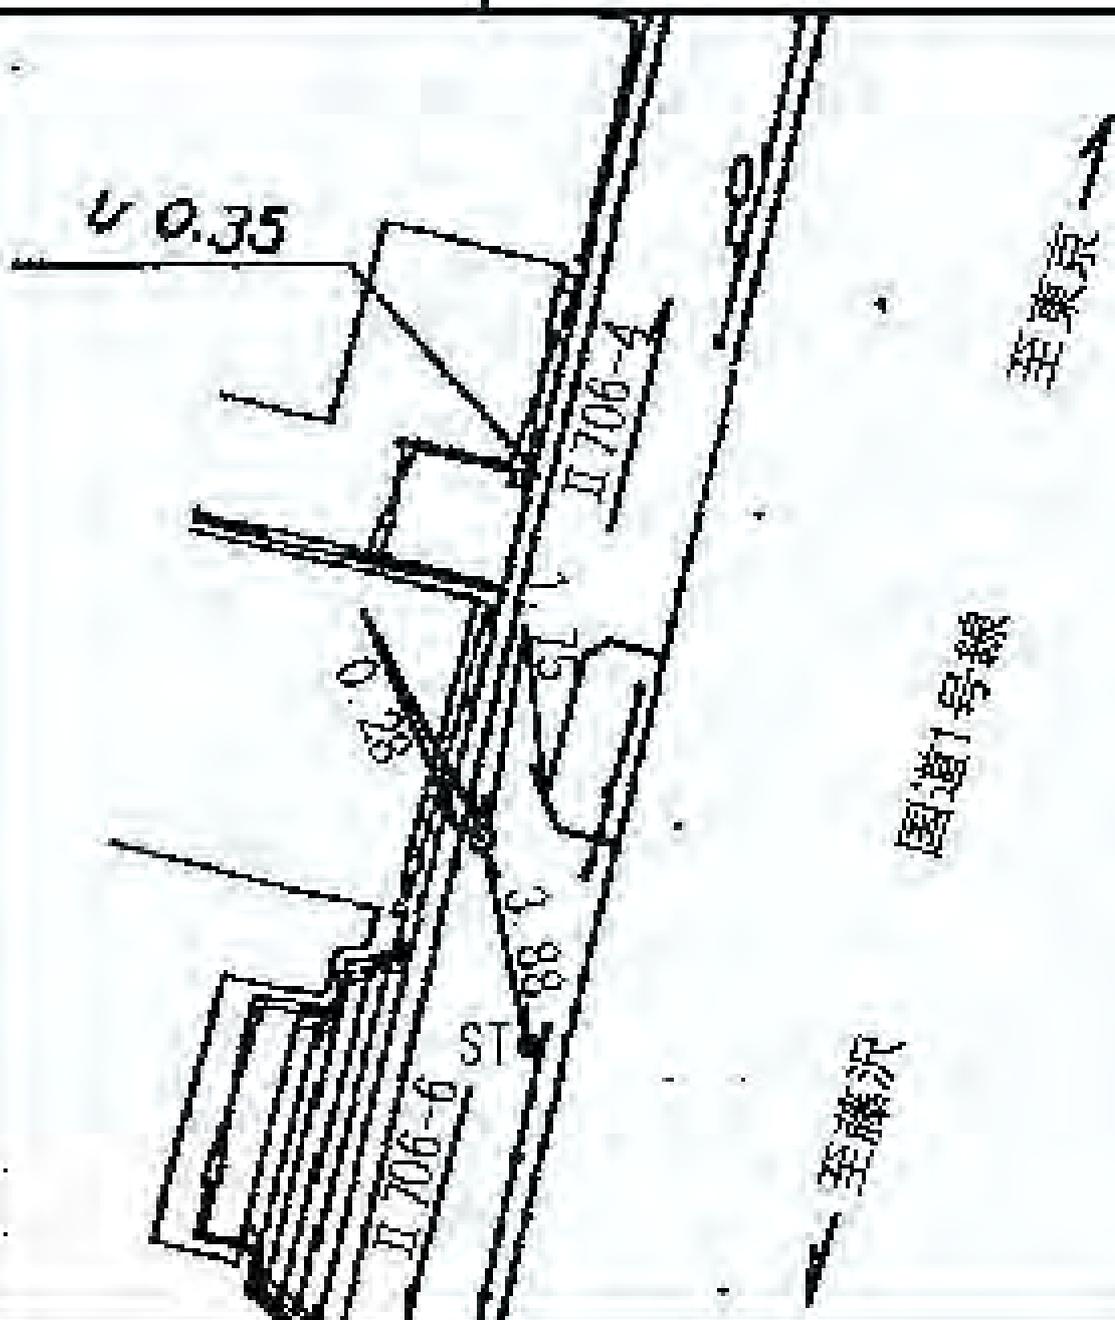


線番号	点番号	標識ノ種類	所在地
-----	-----	-------	-----

II 706	6	<span style="border: 1px solid black; border-radius: 50%; padding: 2px;">金属標</span> ● 鋌 ● 木杭
--------	---	--

戸塚区戸塚町四一四四番地先

要 図

キザミ

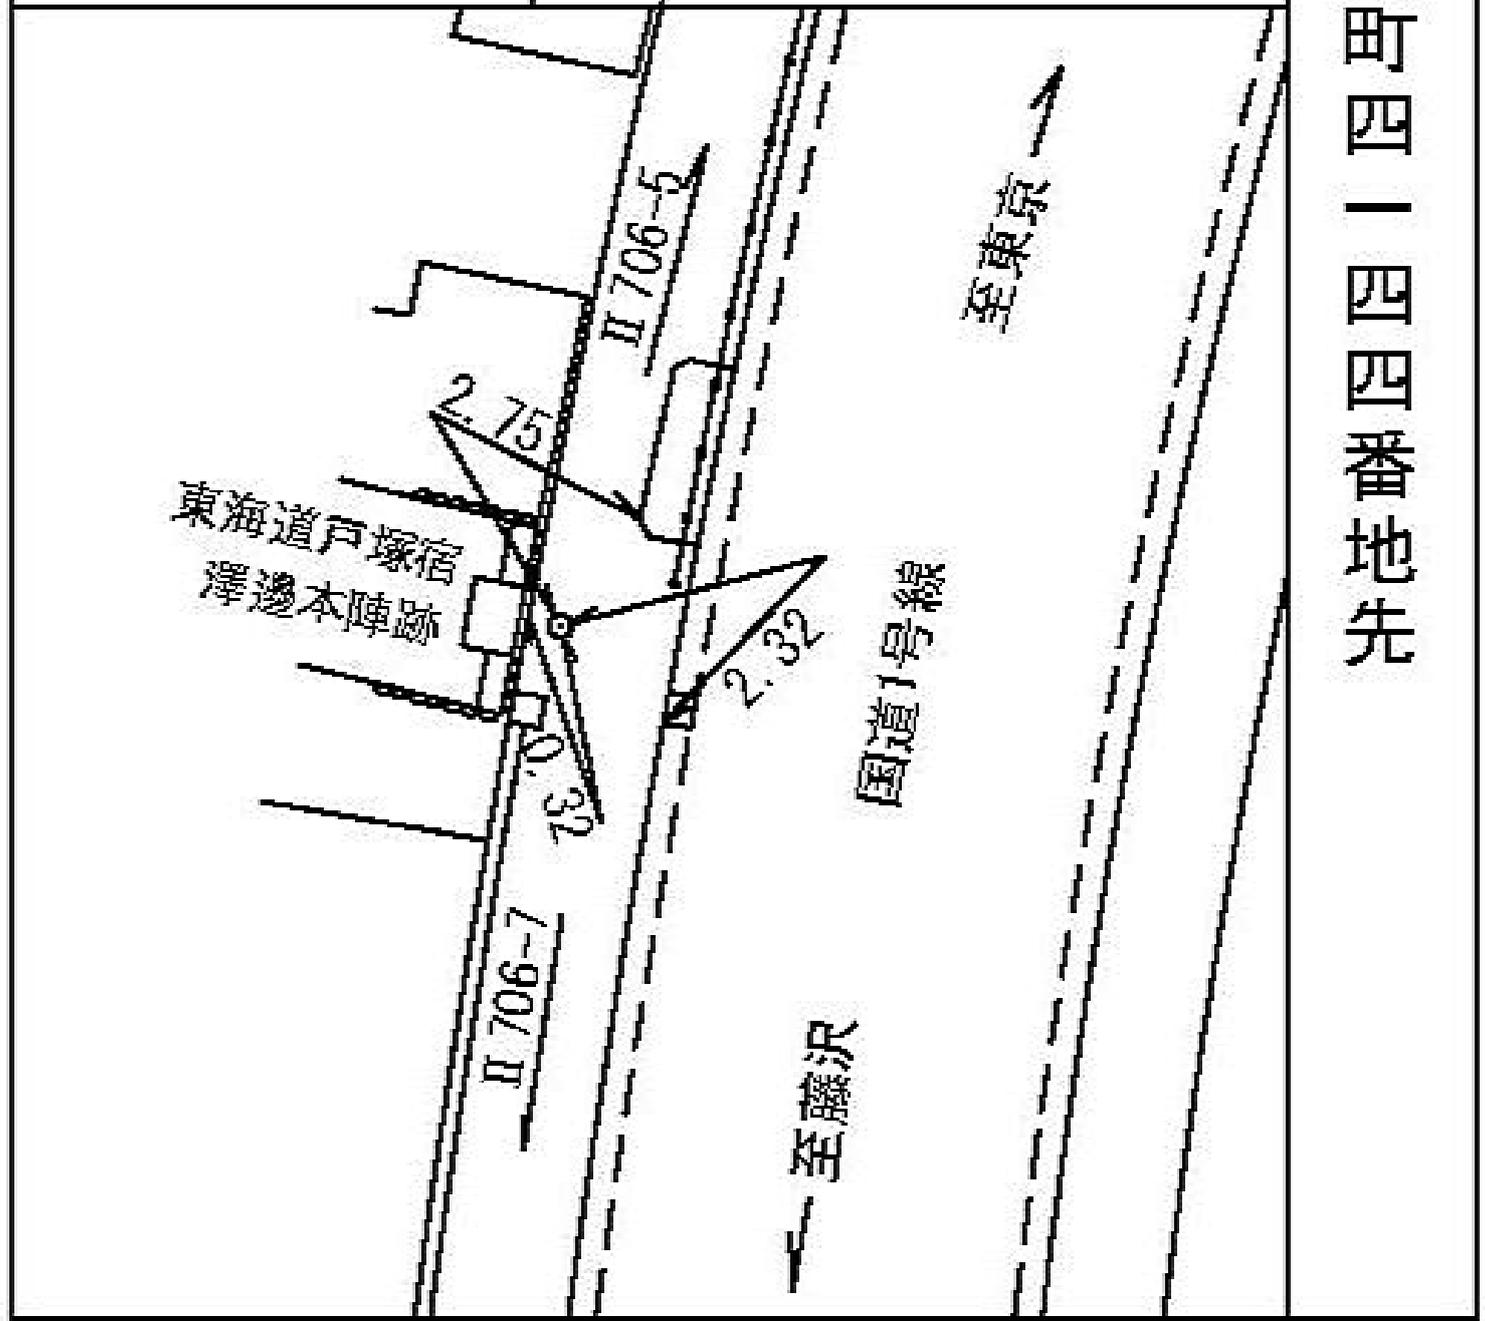

所在地

戸塚区戸塚町四一六四番地先

標識ノ種類

金属標・鋏・木杭

点番号


7

線番号


II 706

キザミ

要 図

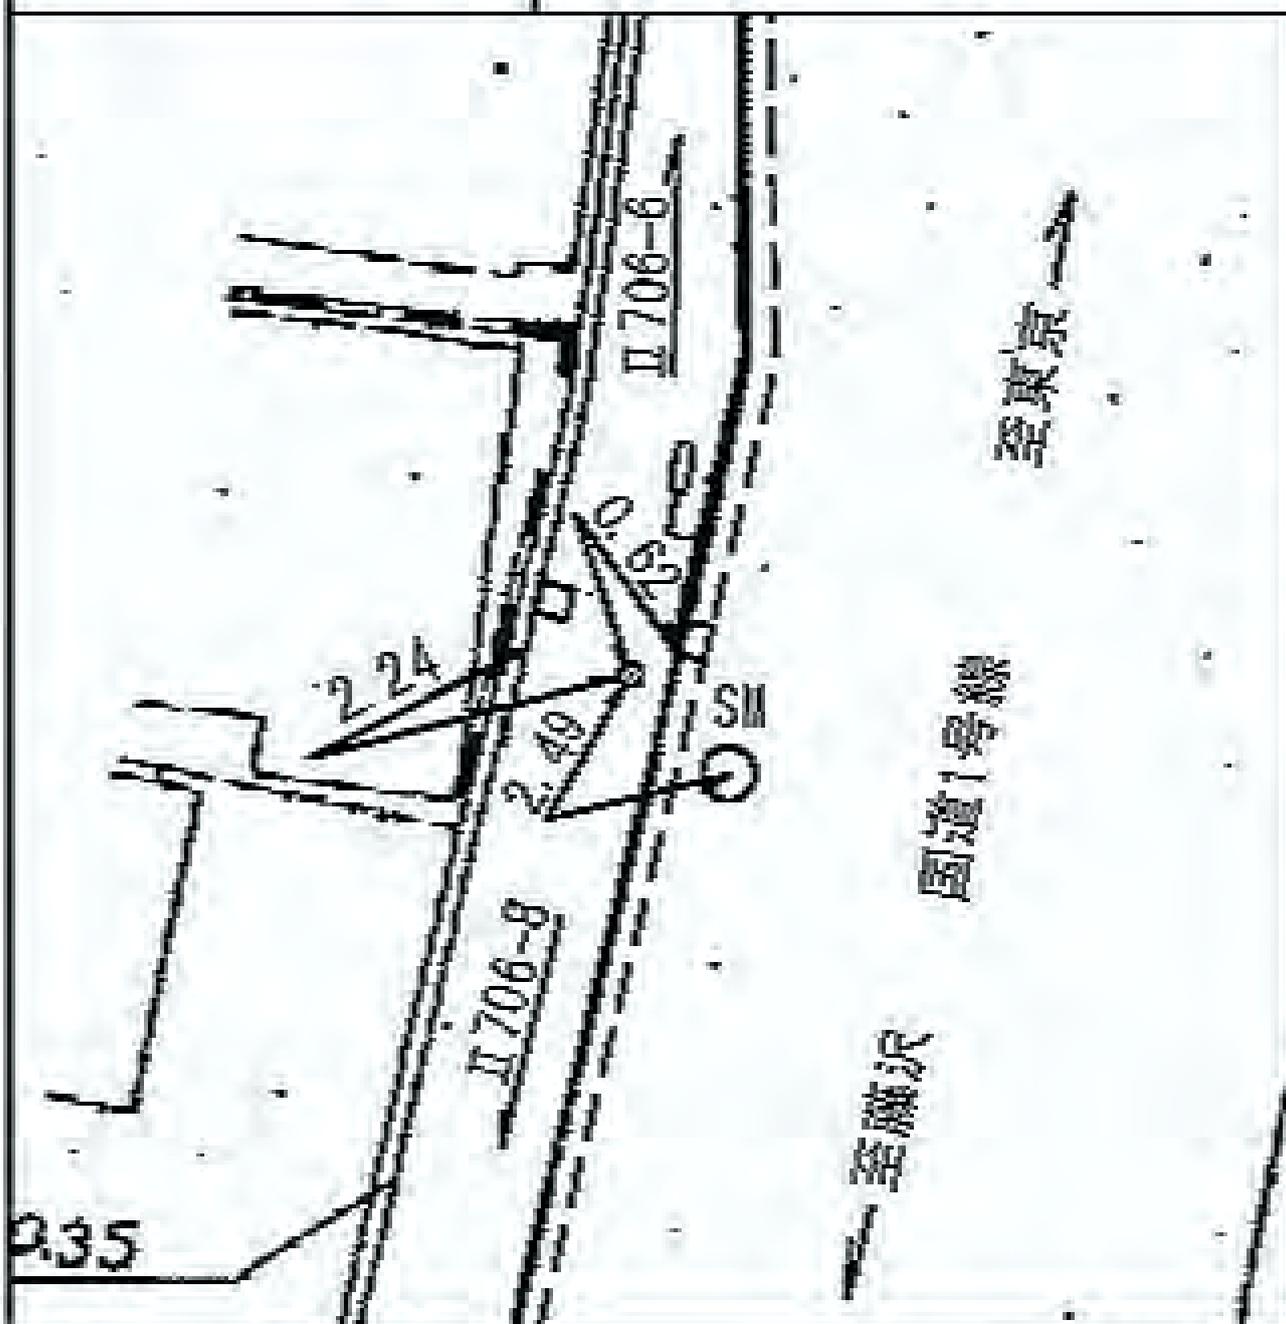

線番号	点番号	標識ノ種類	所在地
II 706	9	金属標 ● 鋸 ● 木杭 キザミ	戸塚区戸塚町三八七〇番地先
要 図			

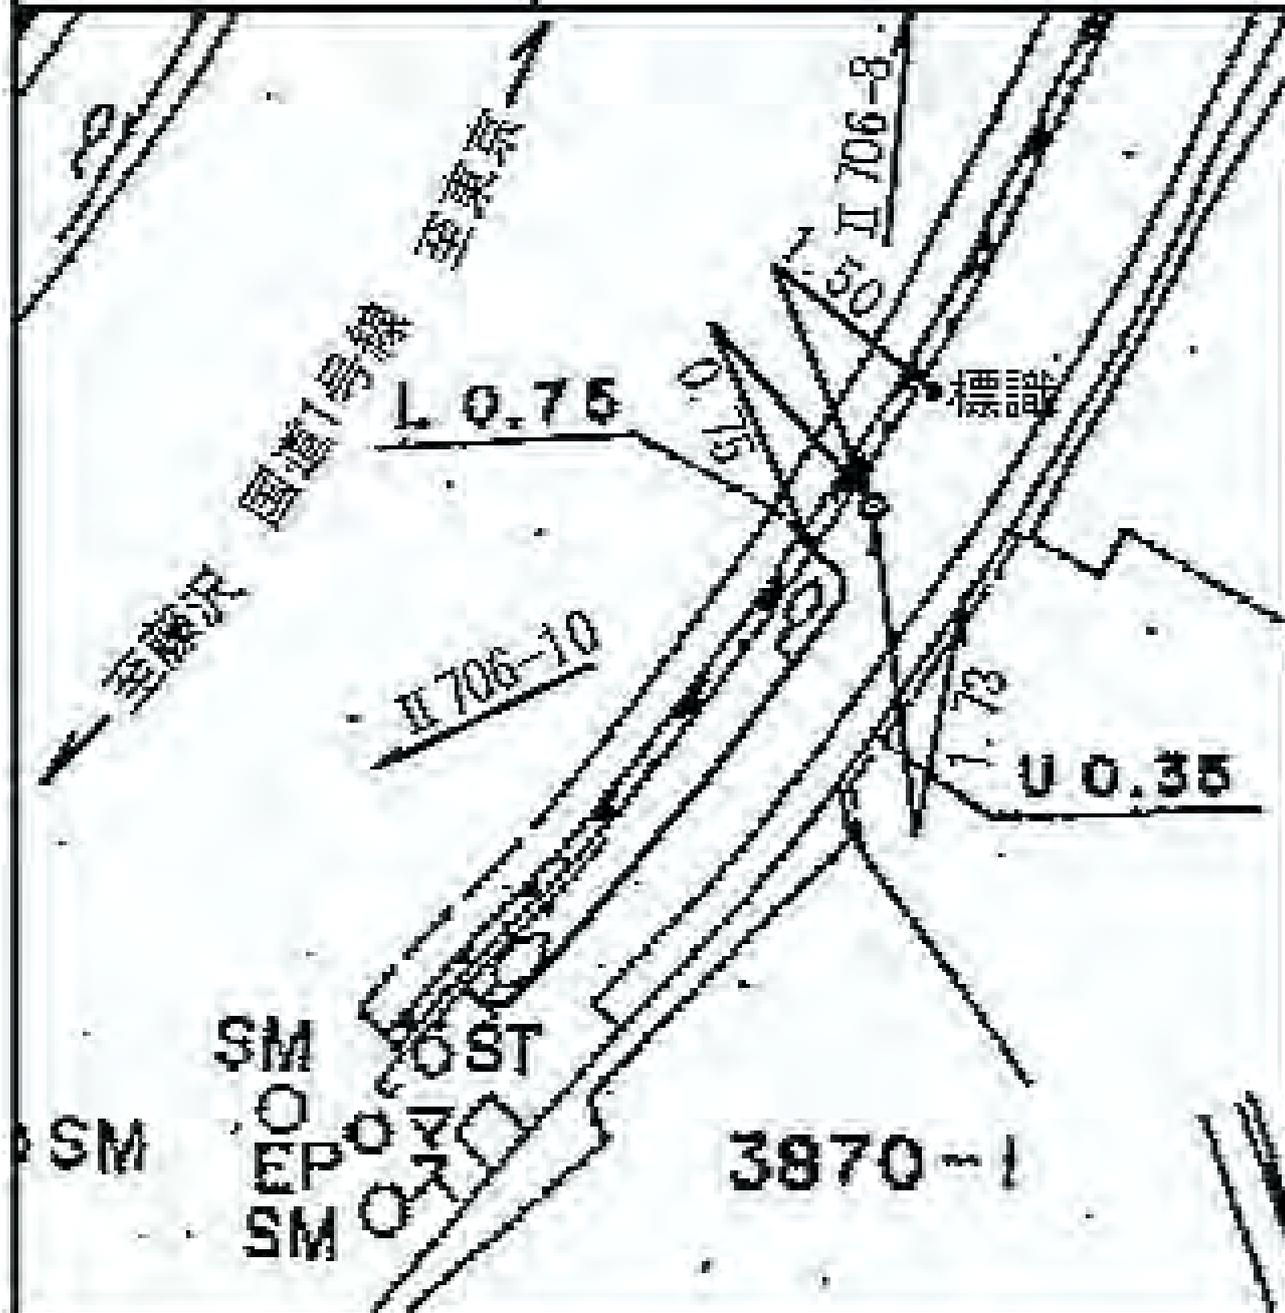

線番号	点番号	標識ノ種類	所在地
-----	-----	-------	-----

II 706	10	<span style="border: 1px solid black; border-radius: 50%; padding: 2px;">金属標</span> ● 鋌 ● 木杭	戸塚区戸塚町三八四〇―二番地先
--------	----	--	-----------------

要 図	キザミ	
-----	-----	--



戸塚区戸塚町三八四〇―二番地先

線番号	点番号	標識ノ種類	所在地
-----	-----	-------	-----

II 706	11	金属標 ● 鋸 ● 木杭 キザミ	戸塚区戸塚町四六七―一八番地先
要 図			



所在地


戸塚区戸塚町四七四一五番地先

標識ノ種類

金属標 ● 鋸 ● 木杭

キザミ

要 図

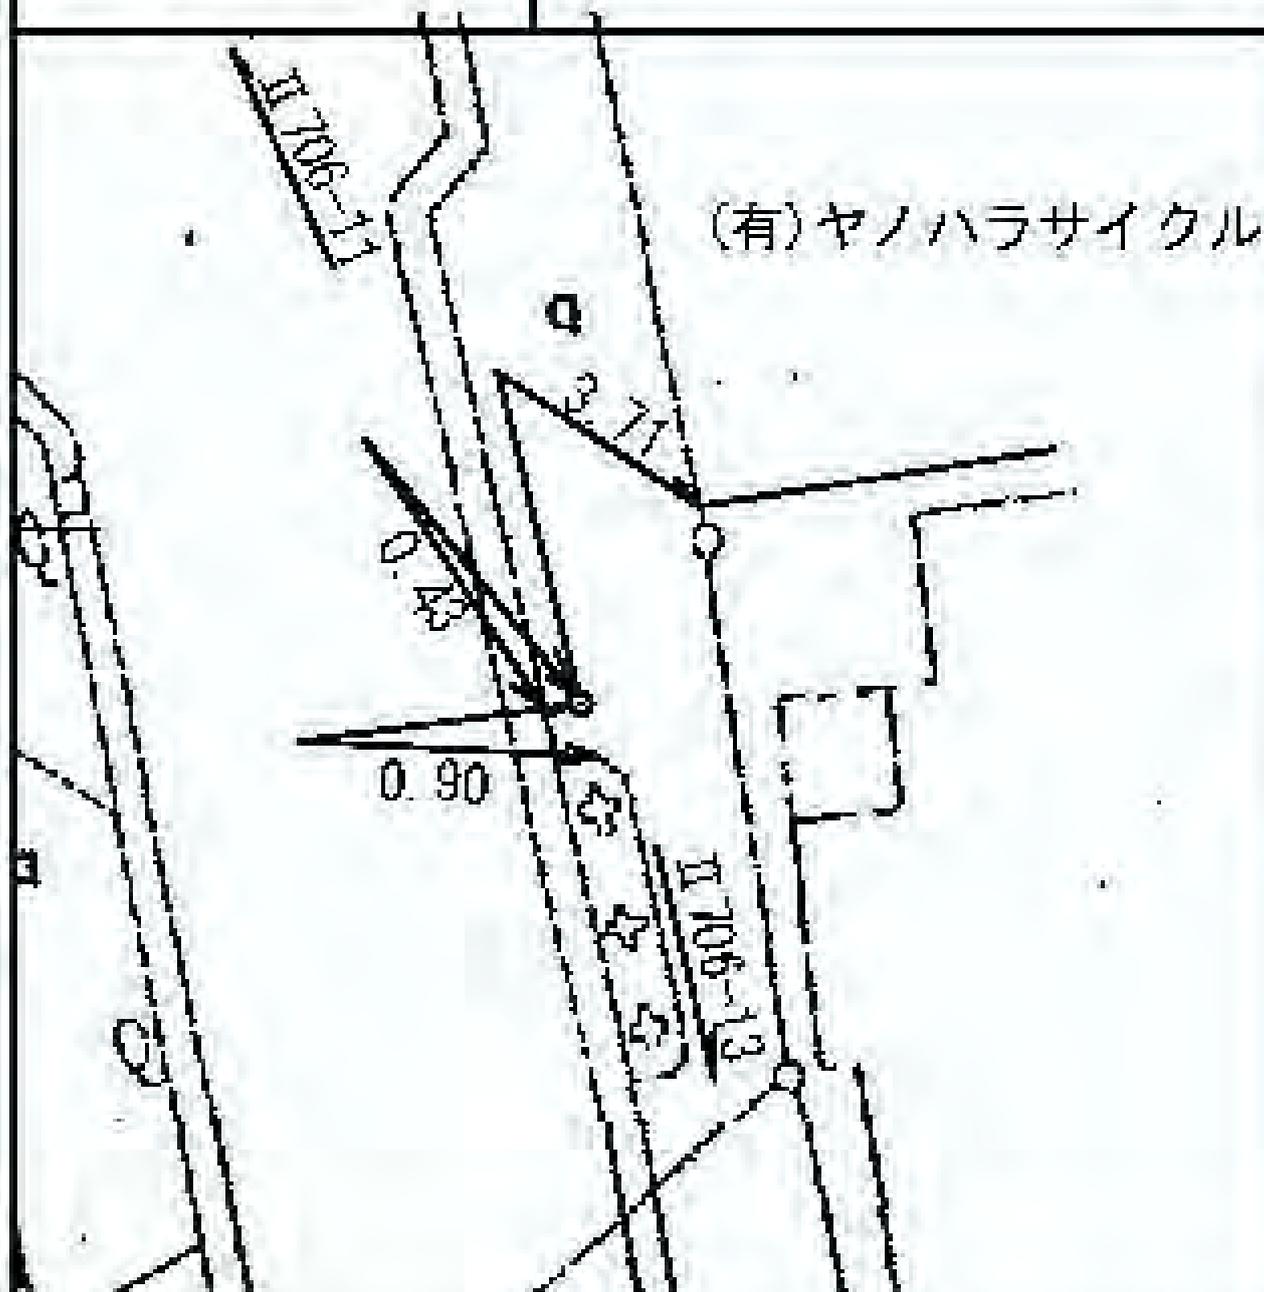

線番号

II 706

点番号

12

所在地

戸塚区戸塚町二八四四-四番地先

標識ノ種類

金属標・鋸・木杭

点番号

13

線番号

II 706

キザミ

要 図



所在地

戸塚区戸塚町二七五六番地先

標識ノ種類

金属標・鋸・木杭

キザミ


点番号

15

線番号

II 706


要 図

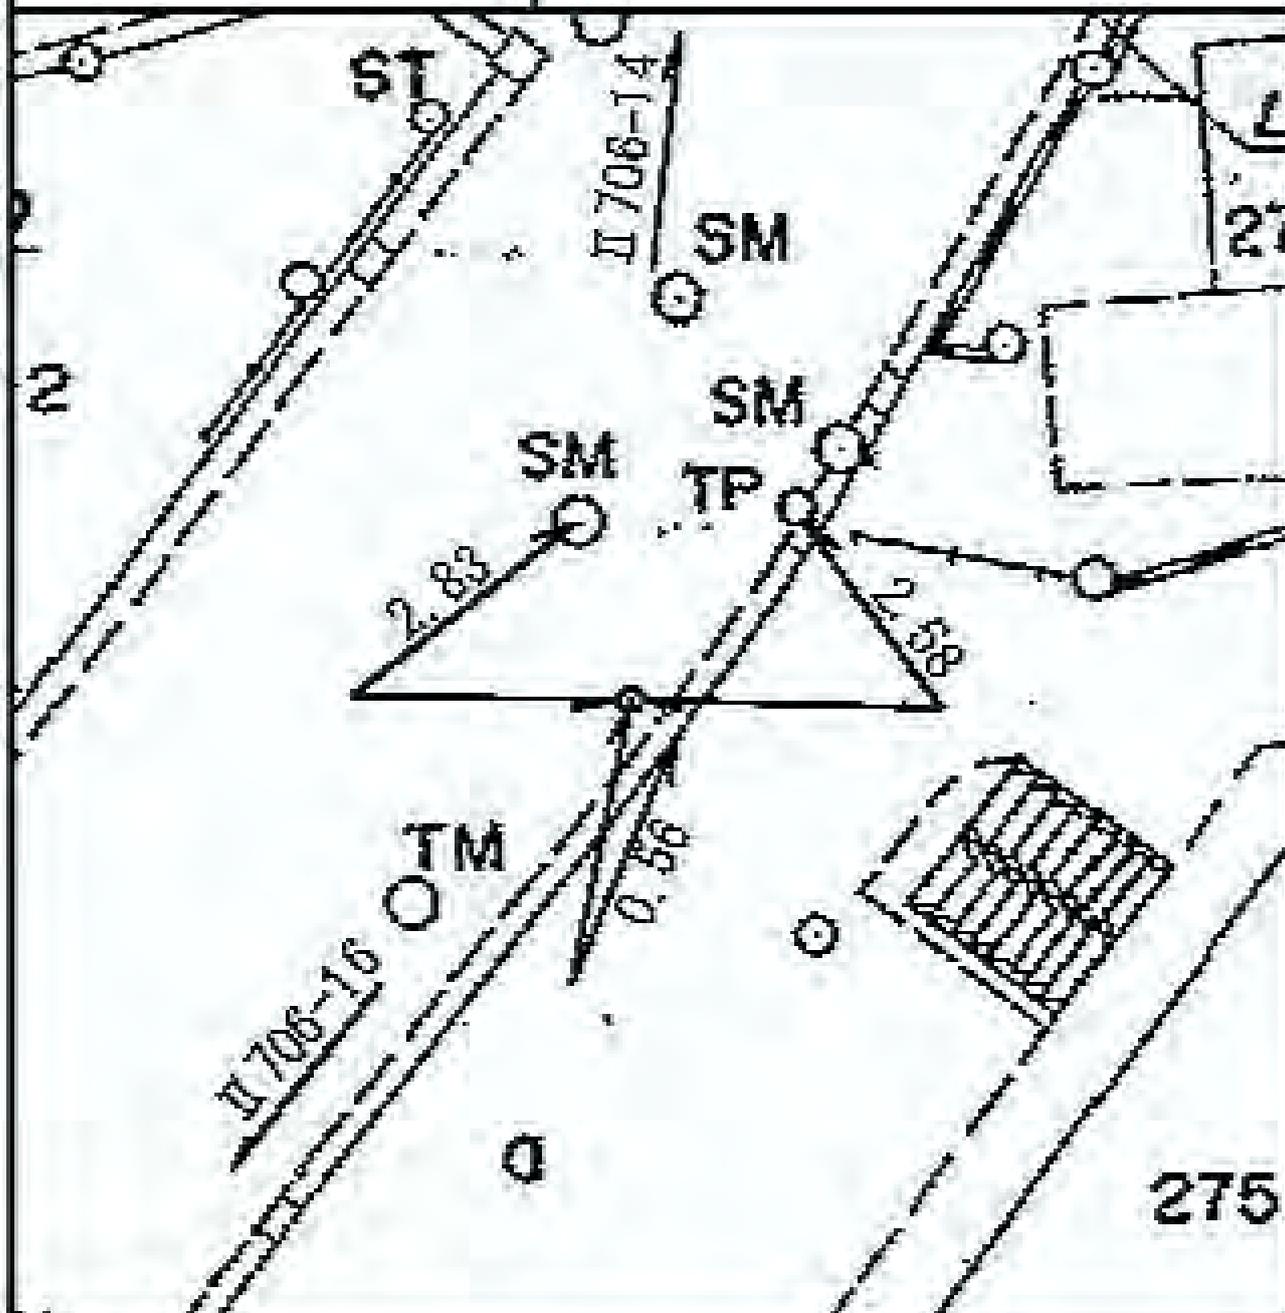

線番号	点番号	標識ノ種類	所在地
-----	-----	-------	-----

II 706	16	金属標 ● 鋸 ● 木杭 キザミ	戸塚区戸塚町二五五五―一八番地先
--------	----	---------------------	------------------

要 図	
-----	--

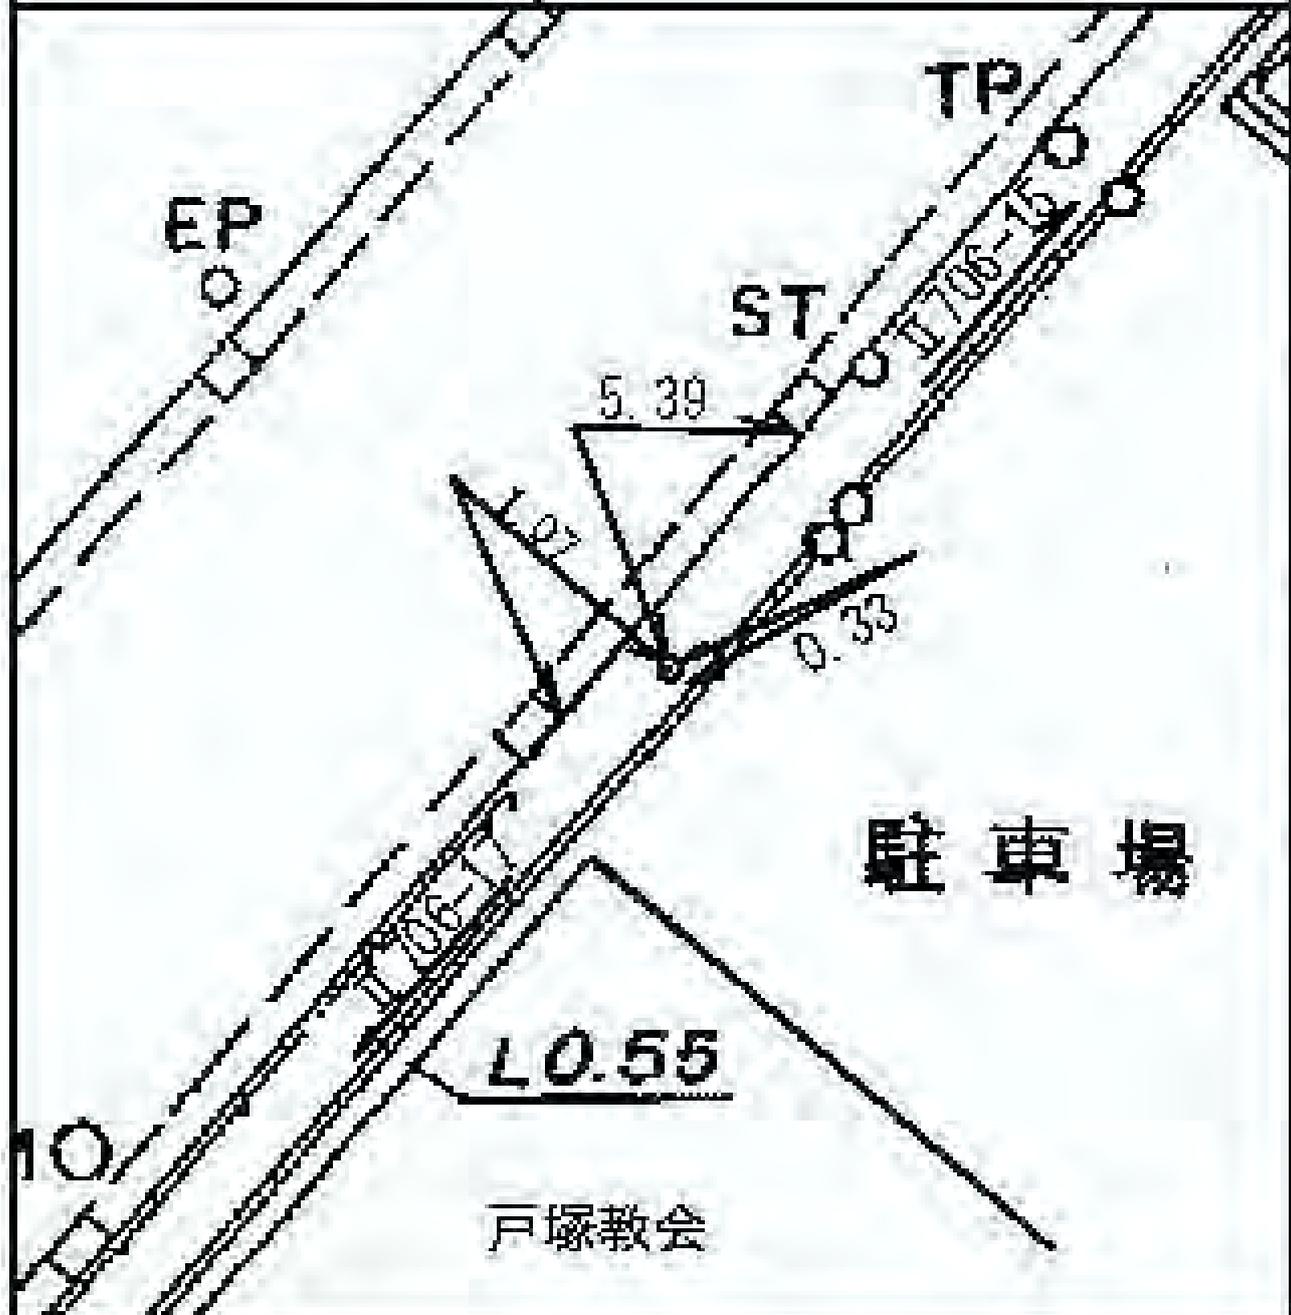


戸塚区戸塚町二五五五―一八番地先

線番号	点番号	標識ノ種類	所在地
-----	-----	-------	-----

II 706	17	金属標 ● 鋸 ● 木杭 キザミ
--------	----	---------------------

要 図	キザミ
-----	-----

戸塚区戸塚町二五四九一三番地先

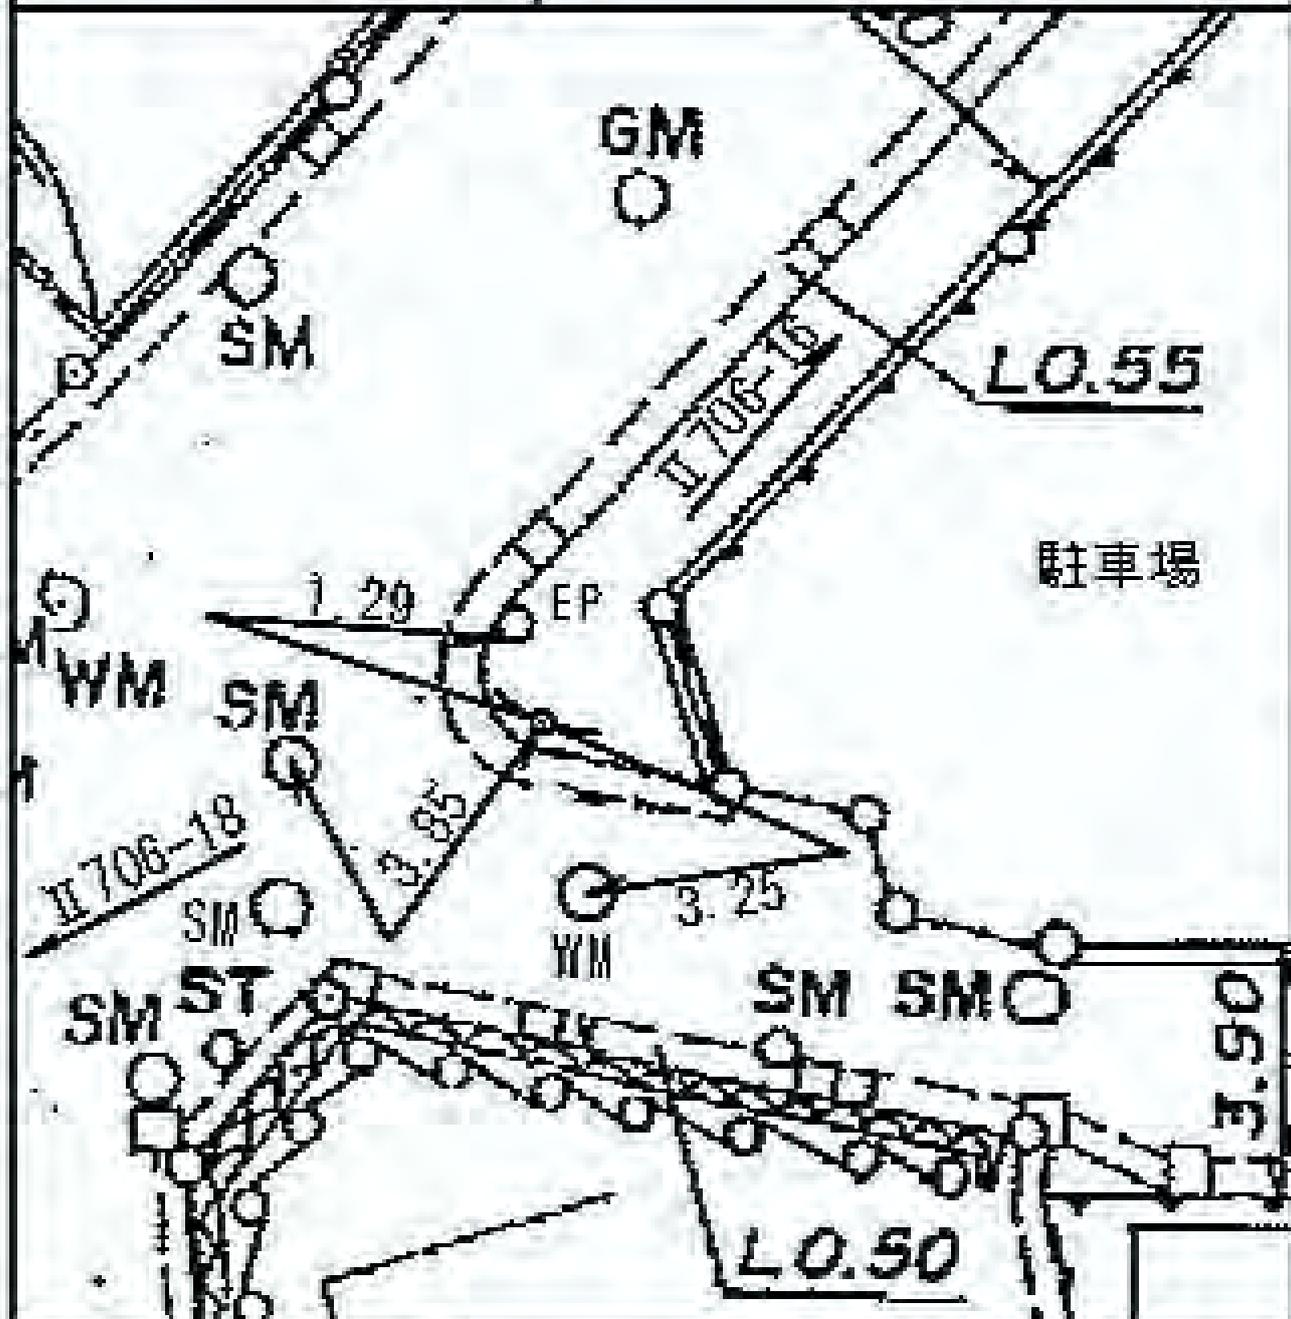

所在地

戸塚区戸塚町一六九〇番地先

標識ノ種類

金属標 ● 鋸 ● 木杭

キザミ


点番号

19

線番号

II 706

要 図

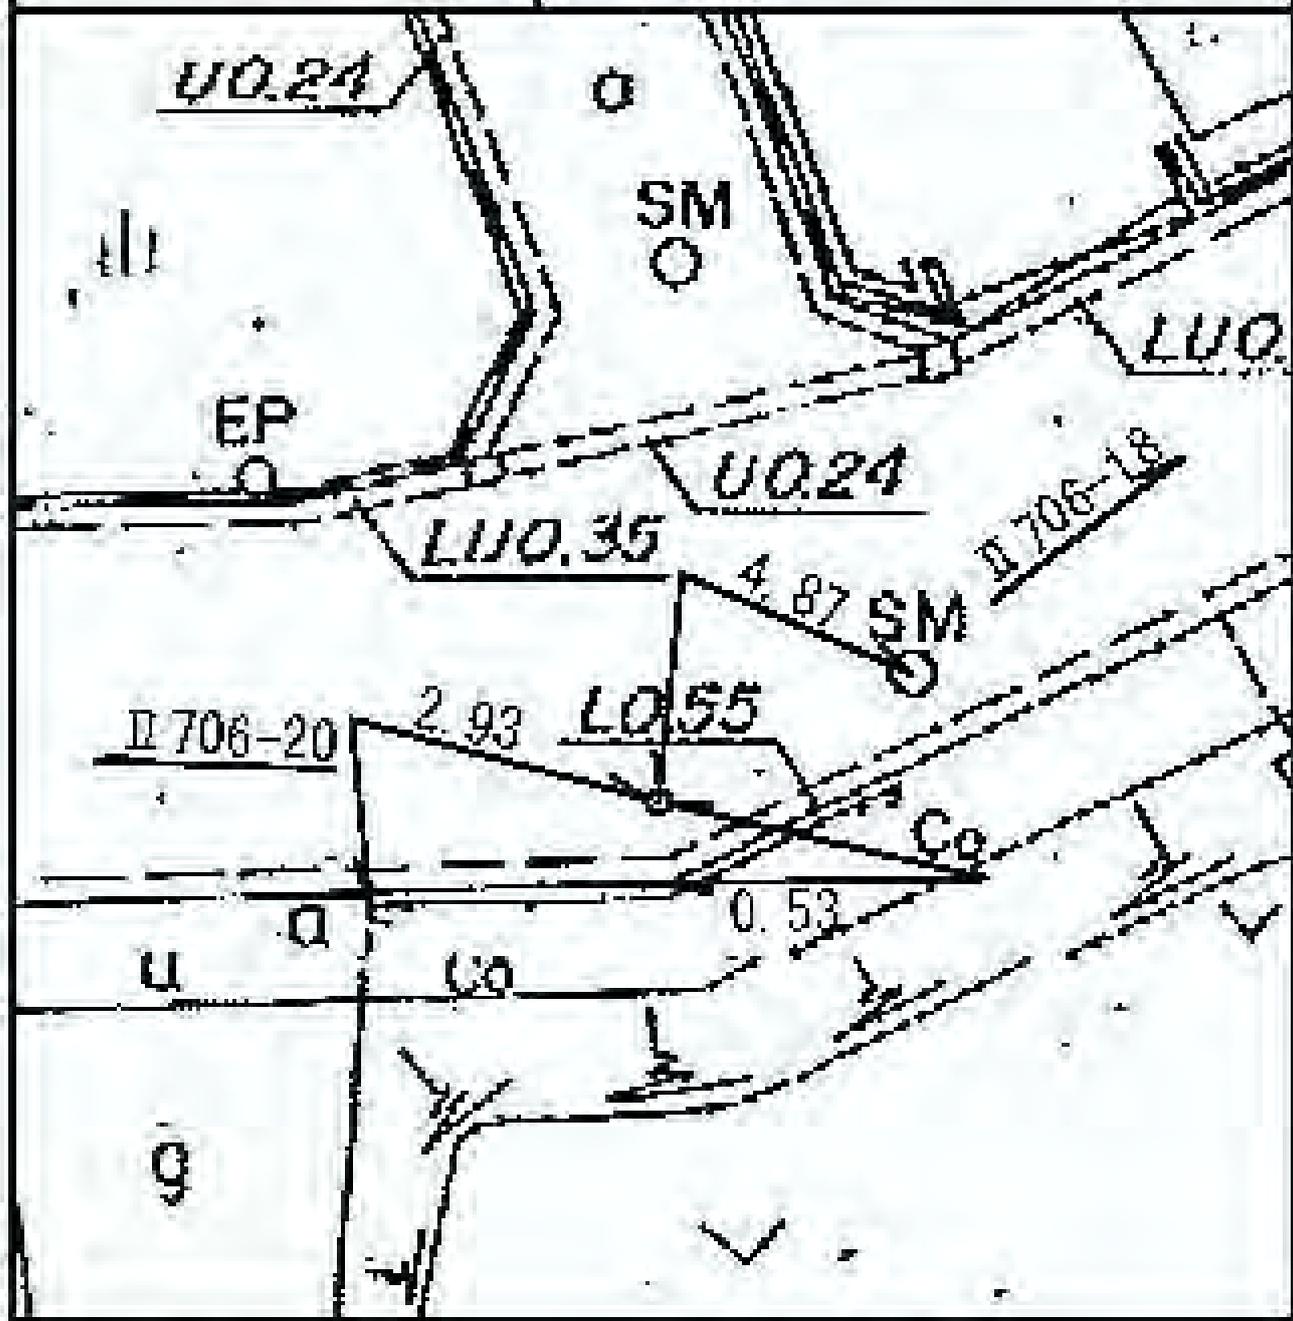

所在地

戸塚区戸塚町二一六〇地先

標識ノ種類

金属標 ● 鋸 ● 木杭

キザミ


点番号

20

線番号

II 706

要 図

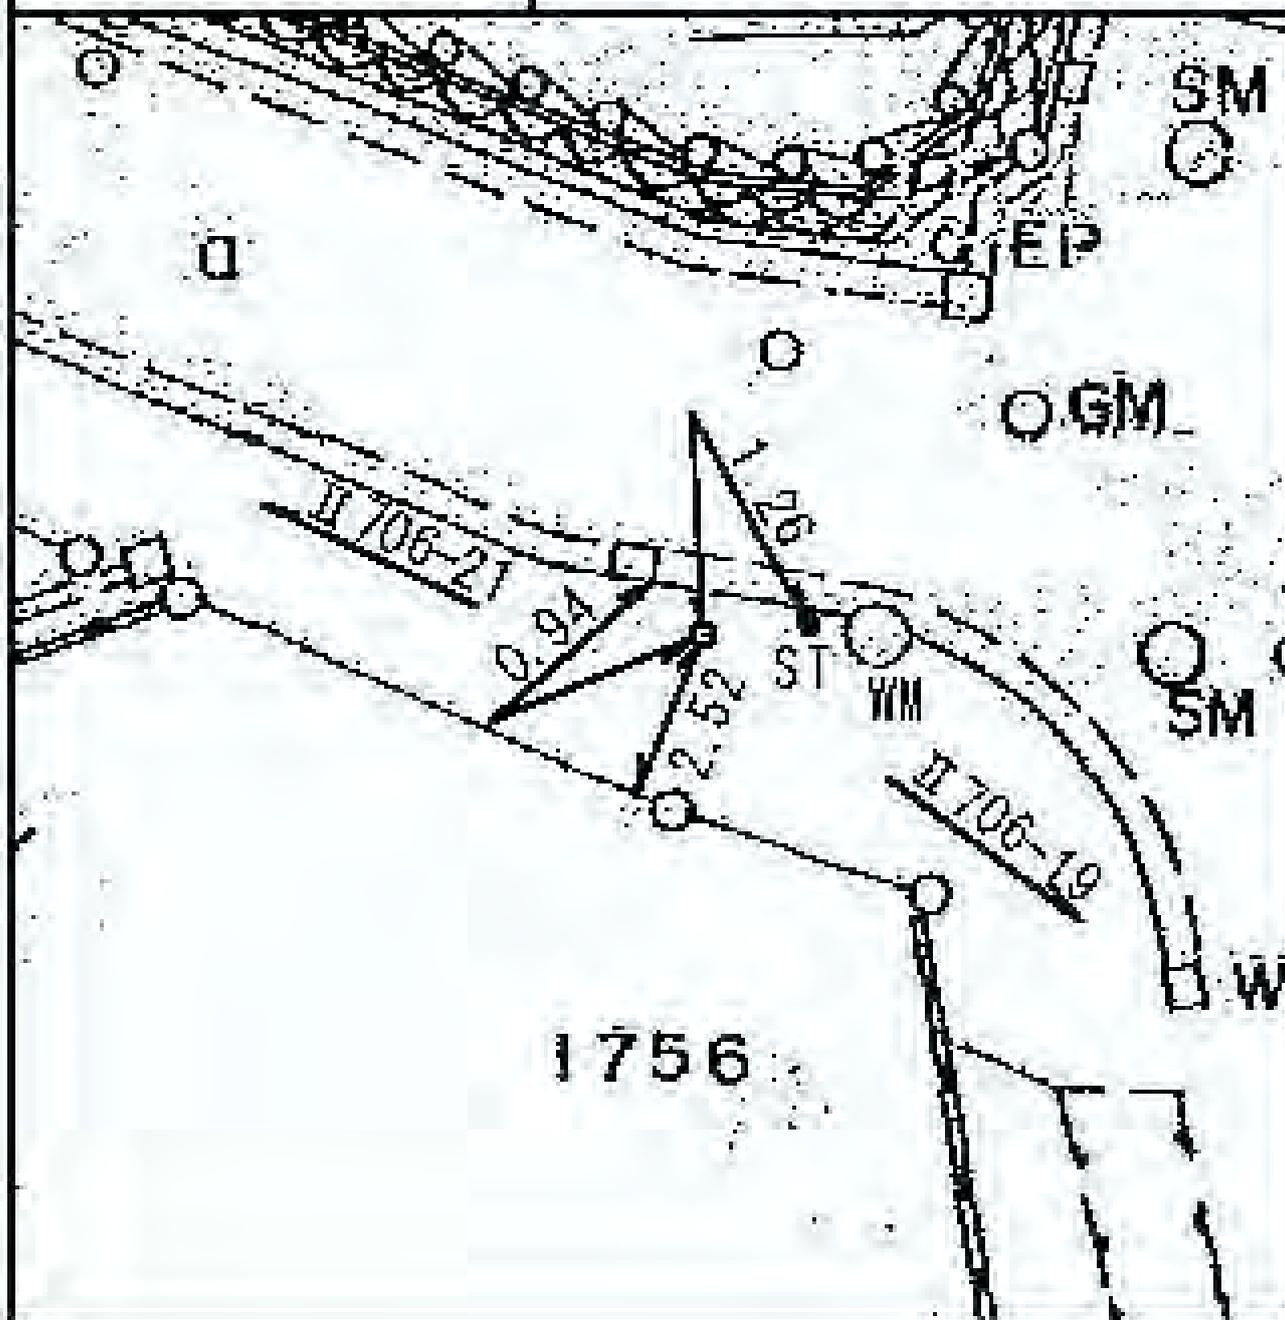



所在地

戸塚区戸塚町一五九三―一 番地先

標識ノ種類

金属標 ● 鋌 ● 木杭

キザミ


点番号

22

線番号

II 706

要 図

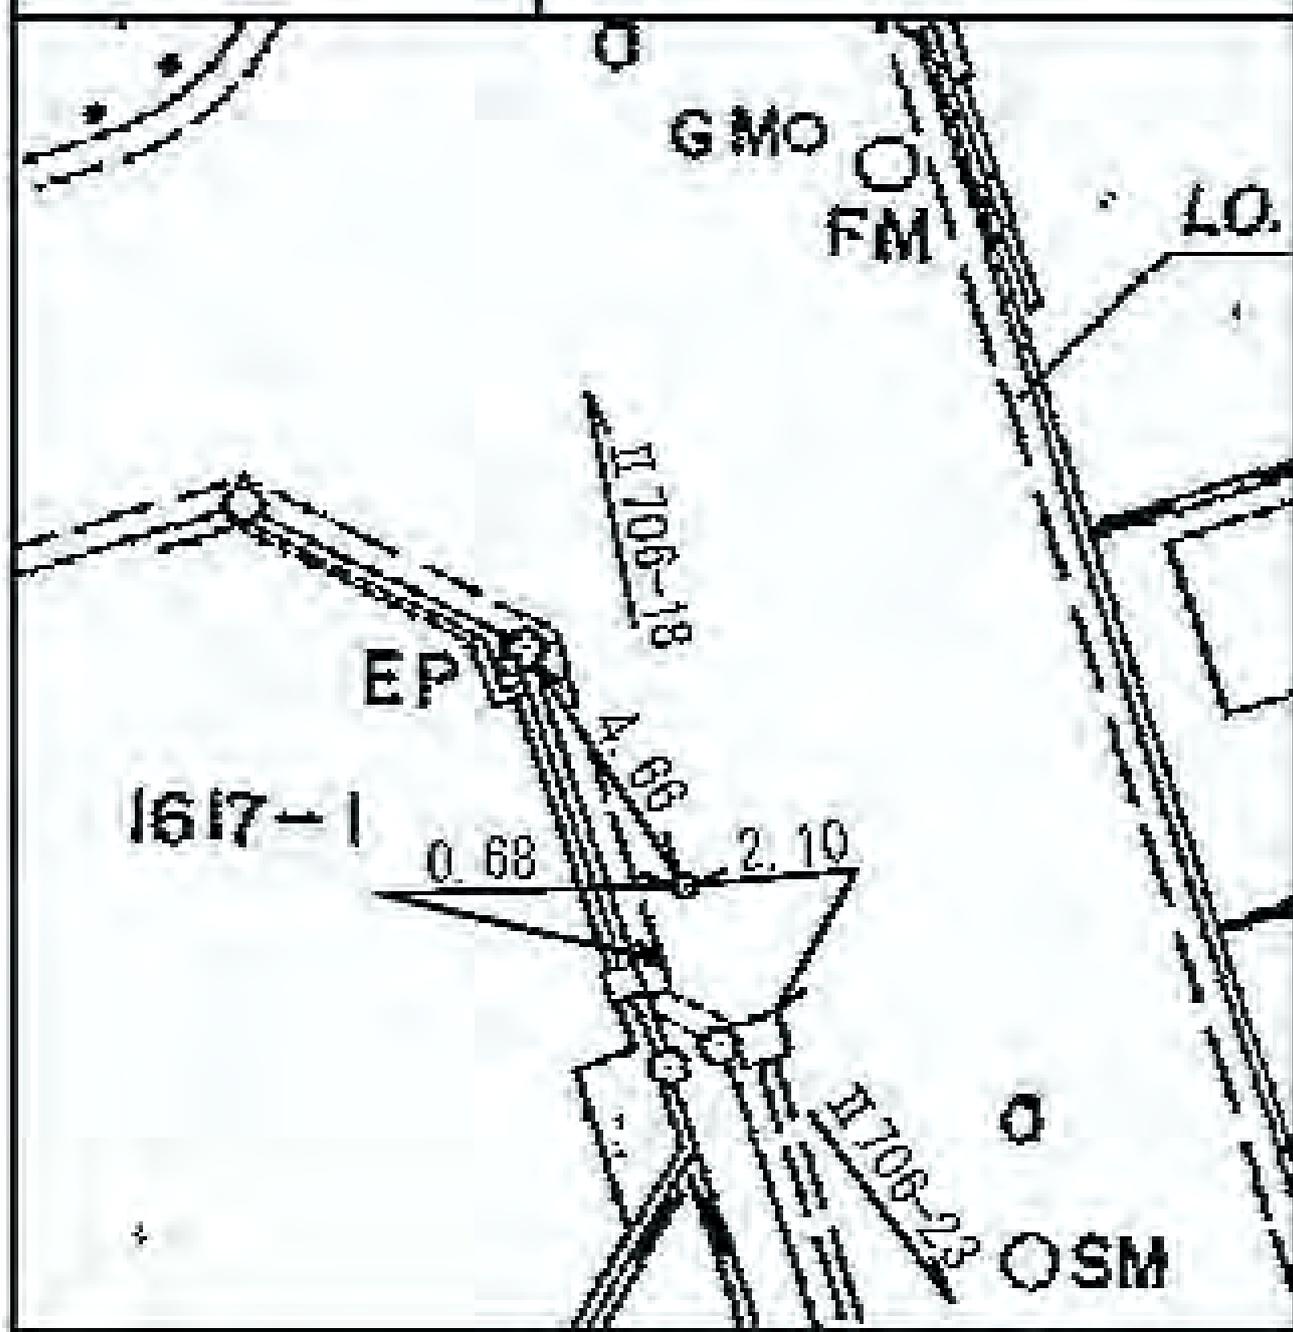

所在地

戸塚区戸塚町一四〇三一九番地先

標識ノ種類

金属標・鋸・木杭

キザミ


点番号

23

線番号

II 706

要 図

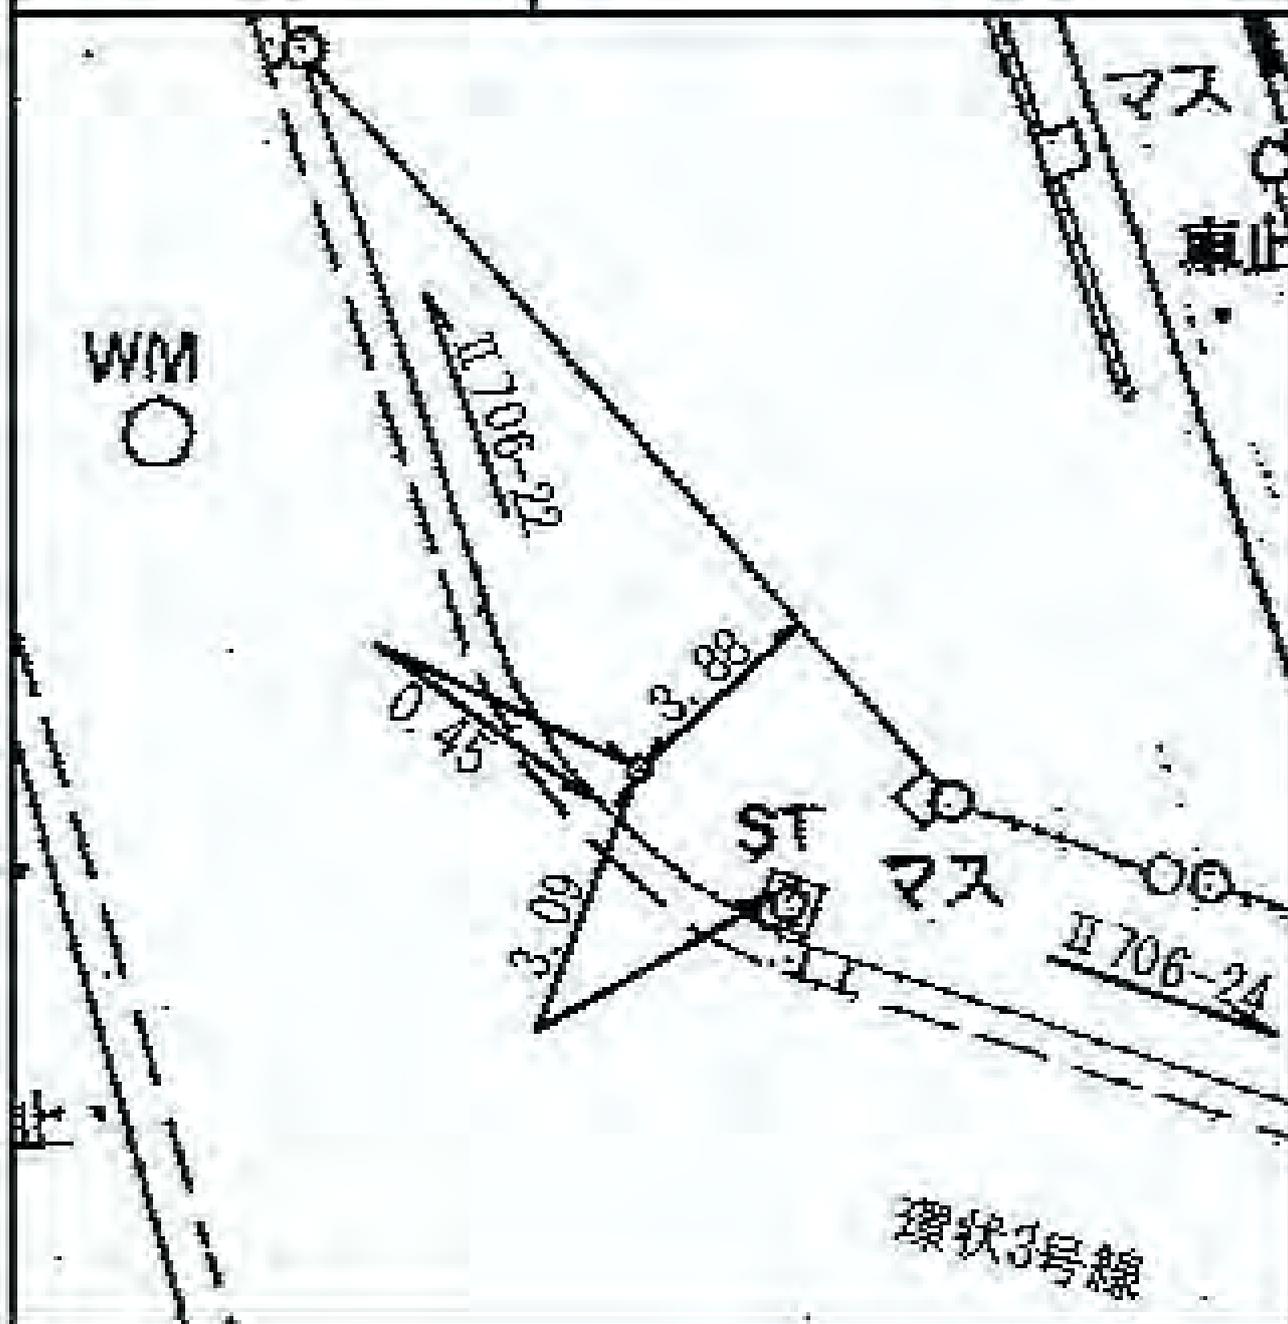

所在地

戸塚区戸塚町一四二〇一七番地先

標識ノ種類

金属標・鋸・木杭

キザ三


点番号

24

線番号

II 706

要 図

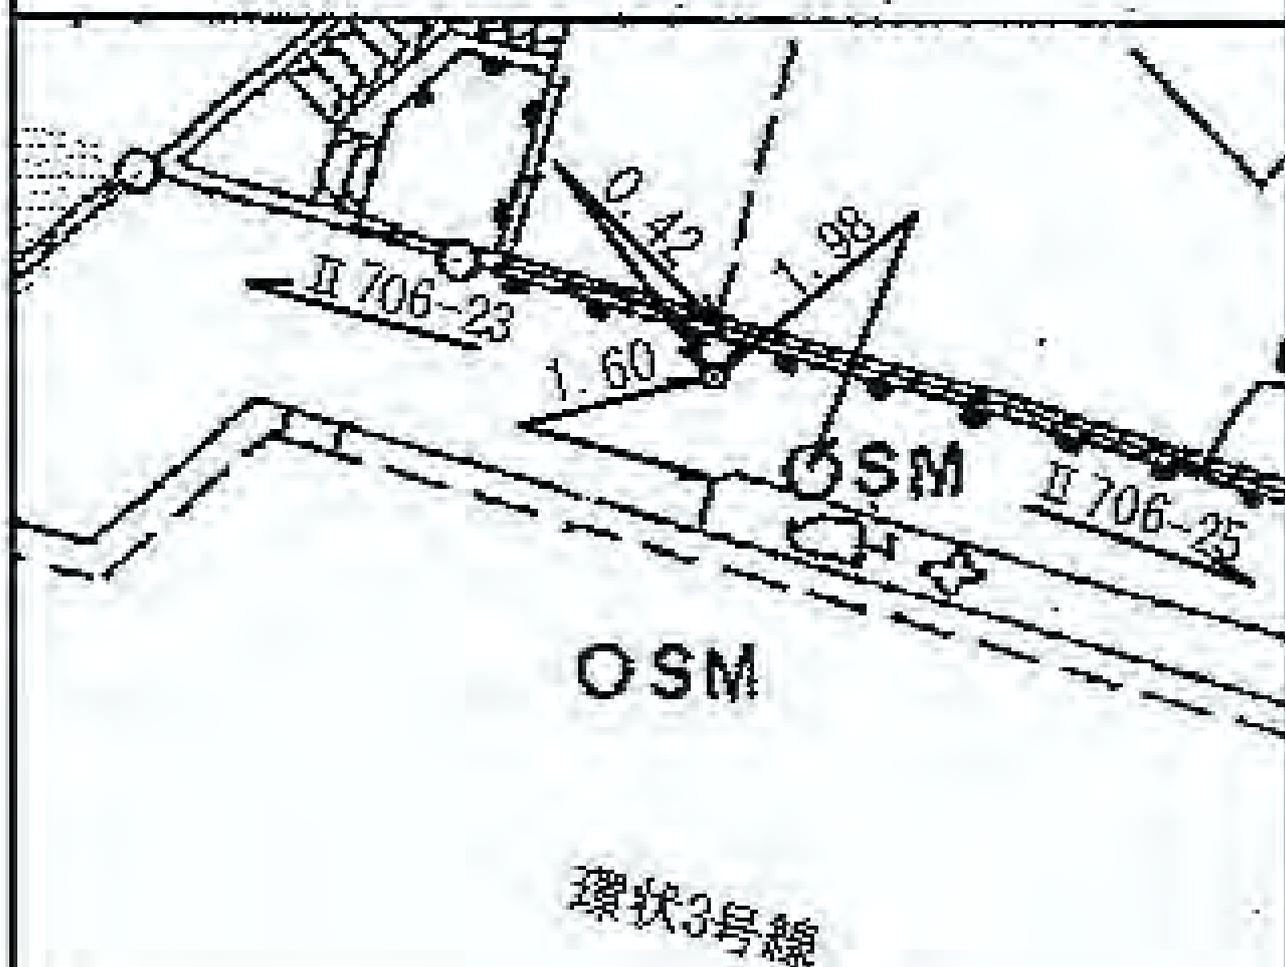

所在地

戸塚区戸塚町九四二一八番地先

標識ノ種類

金属標 ● 鋸 ● 木杭

キザミ


点番号

26

線番号

II 706

要 図

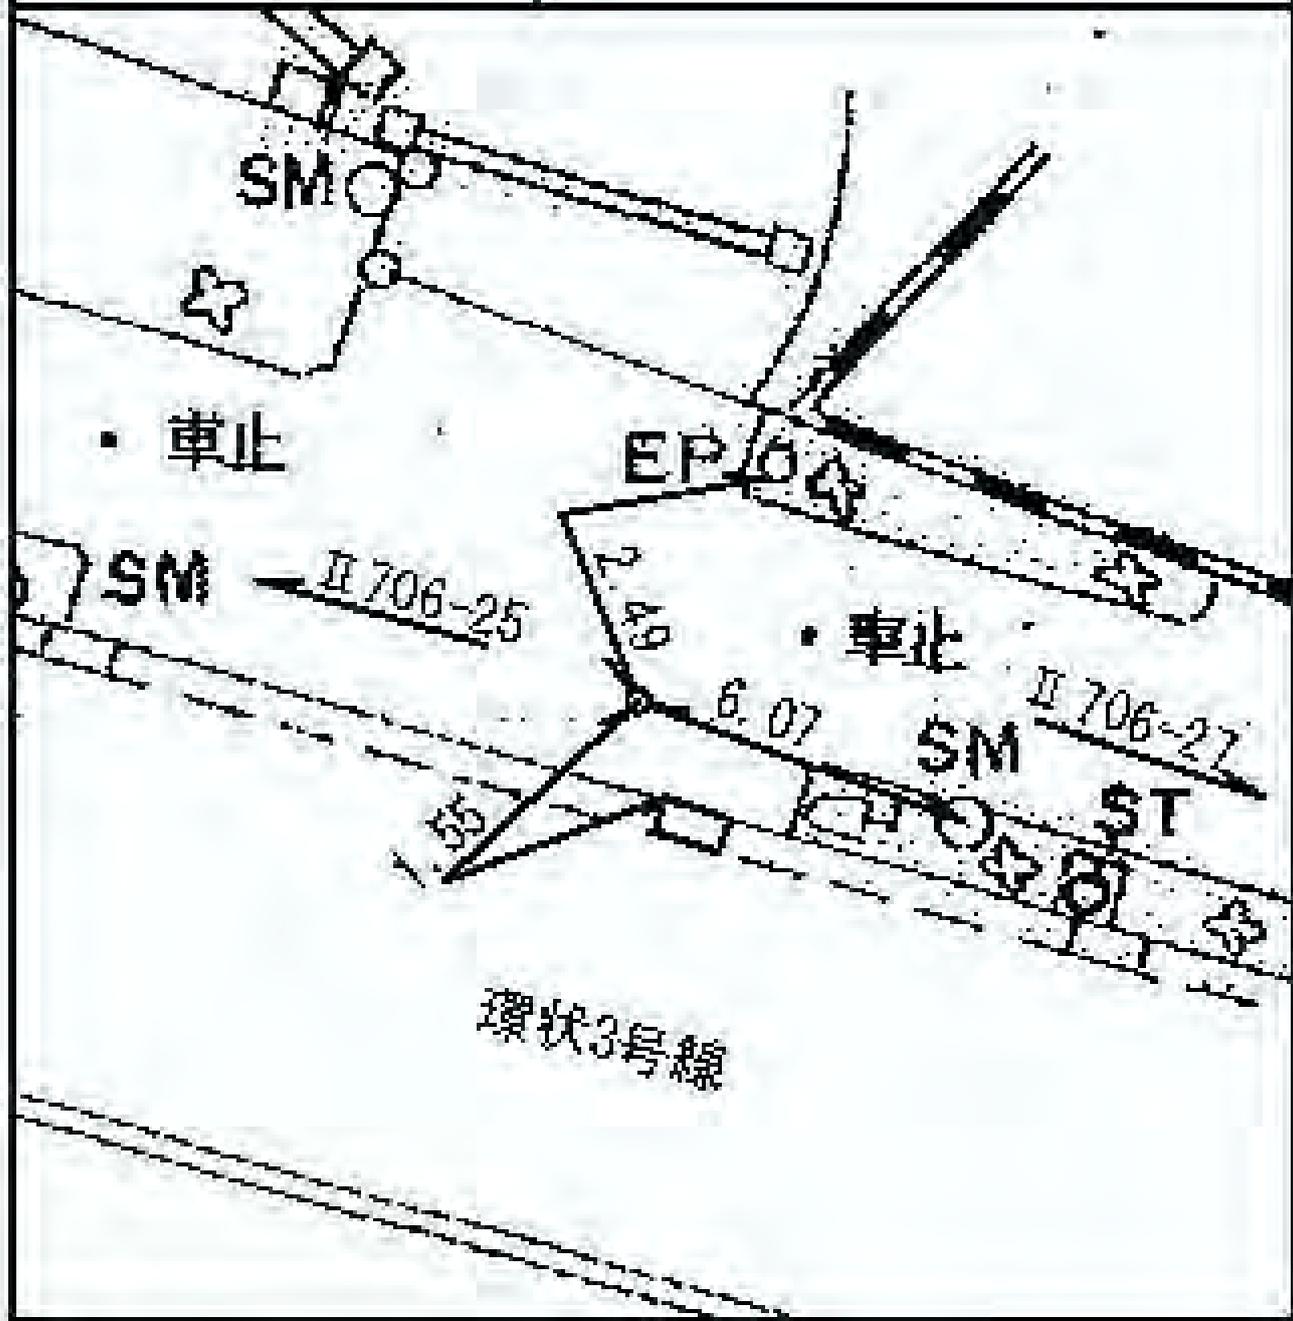

所在地

戸塚区戸塚町七五三番地先

標識ノ種類

金属標 ● 鋌 ● 木杭

キザミ


点番号

27

線番号

II 706

要 図

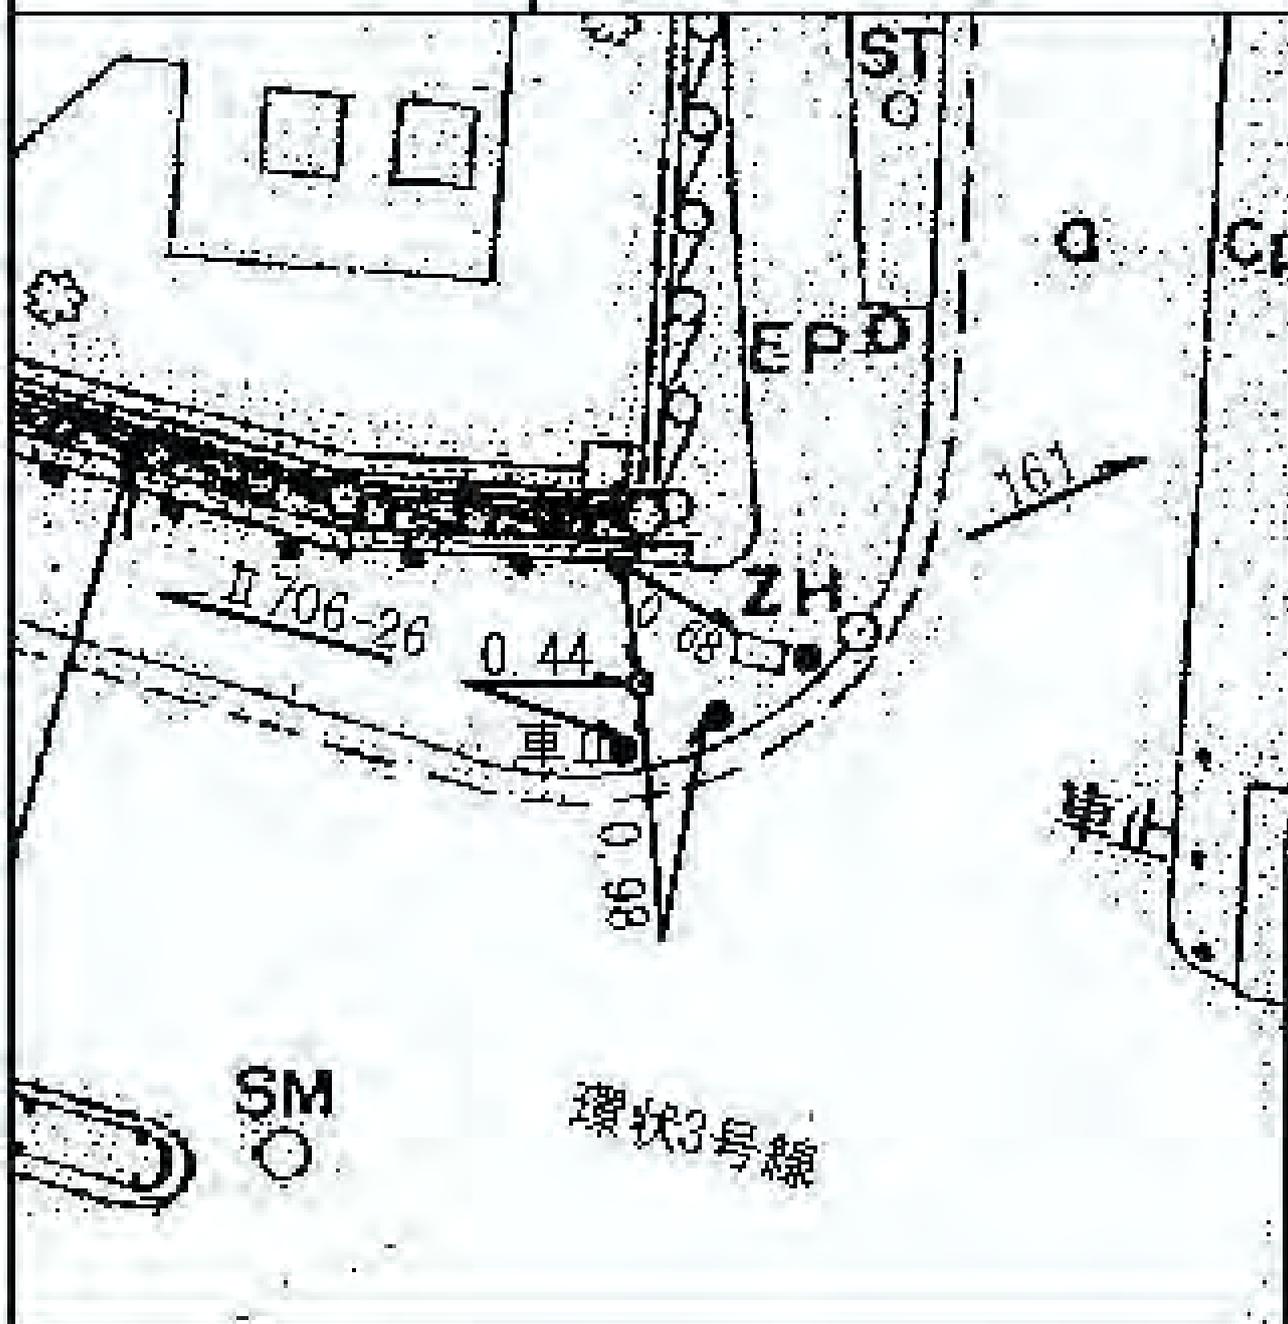

所在地

磯子区岡村五-二二-九番地先

標識ノ種類

金属標 ● 鋌 ● 木杭

キザシ


点番号

1

線番号

II 707

要 図

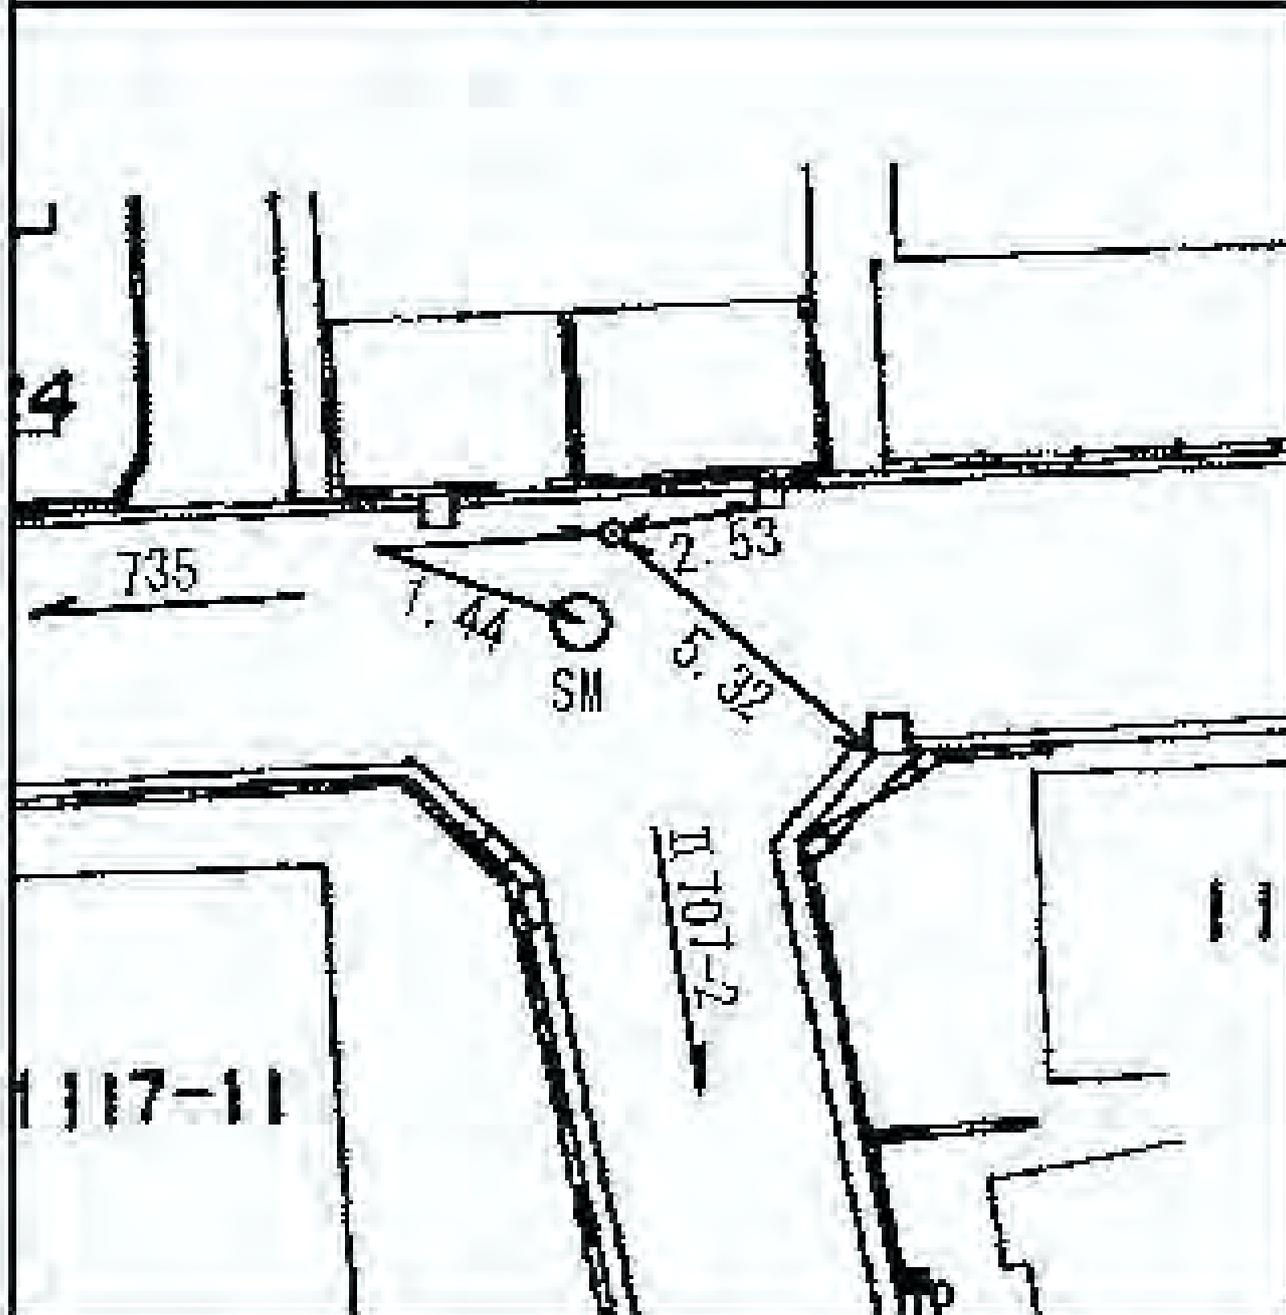

所在地

磯子区岡村五-二二番地先

標識ノ種類

金属標・鋸・木杭

キザミ


点番号

2

線番号

II 707


要 図

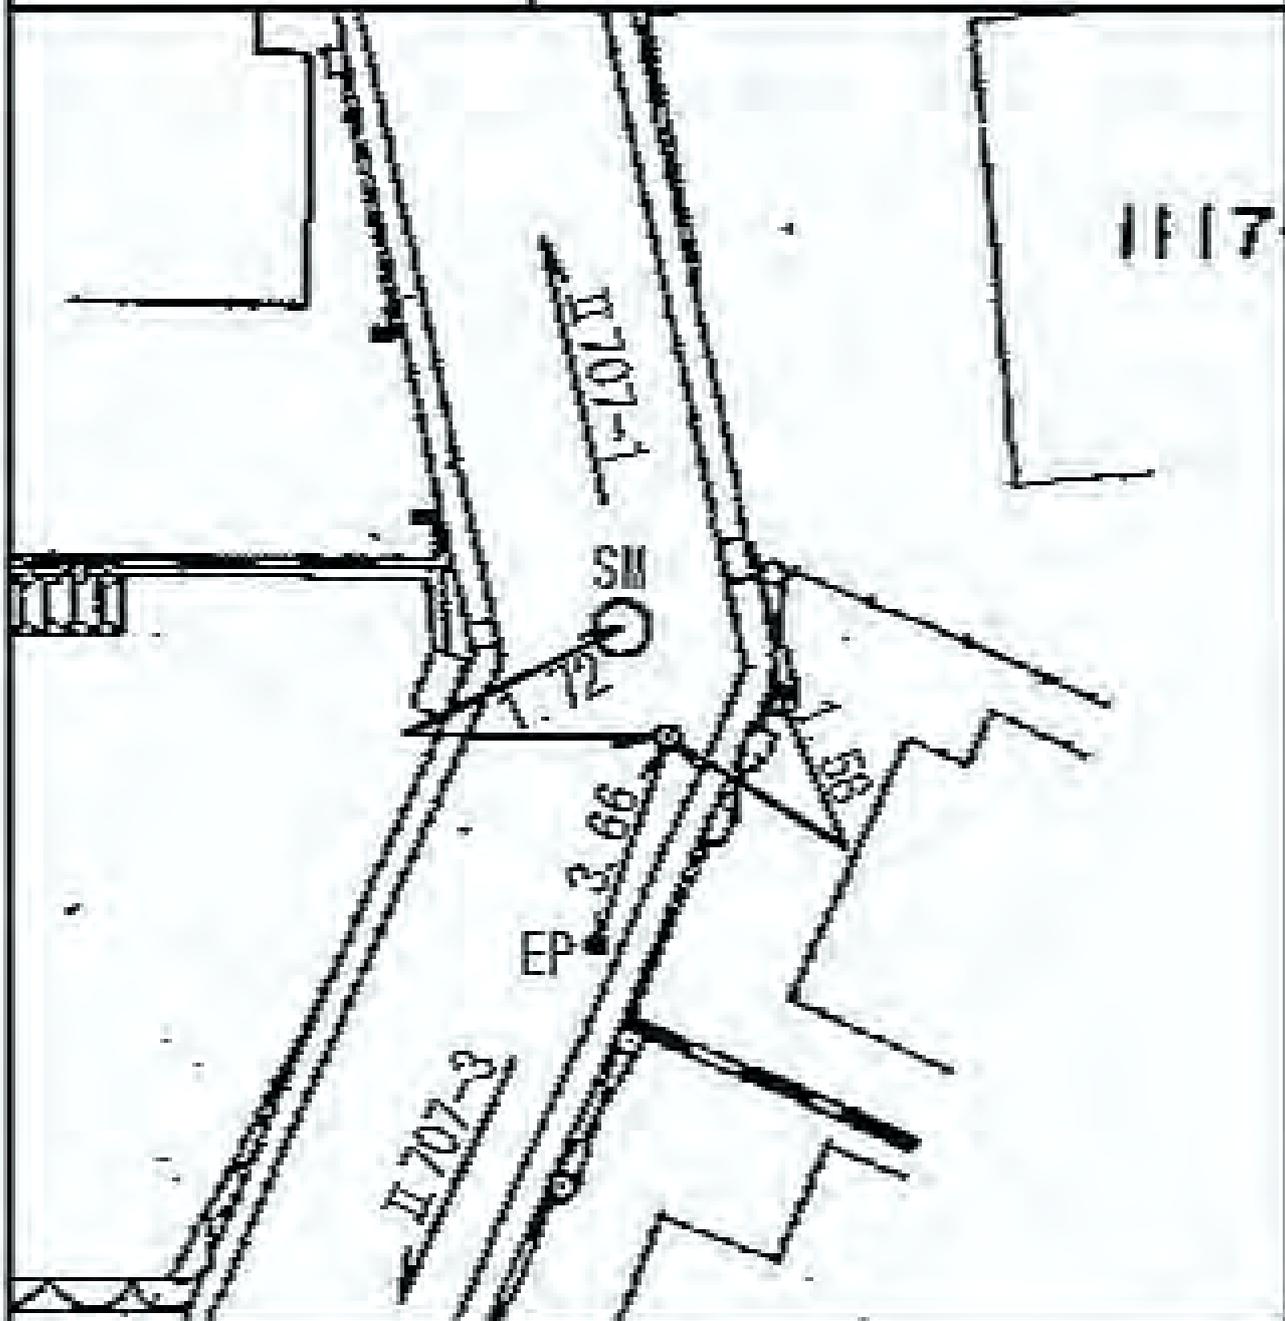

線番号	点番号	標識ノ種類	所在地
-----	-----	-------	-----

II 707	3	金属標 ● 鋸 ● 木杭 キザミ	磯子区岡村五-二-二番地先
--------	---	---------------------	---------------

要 図

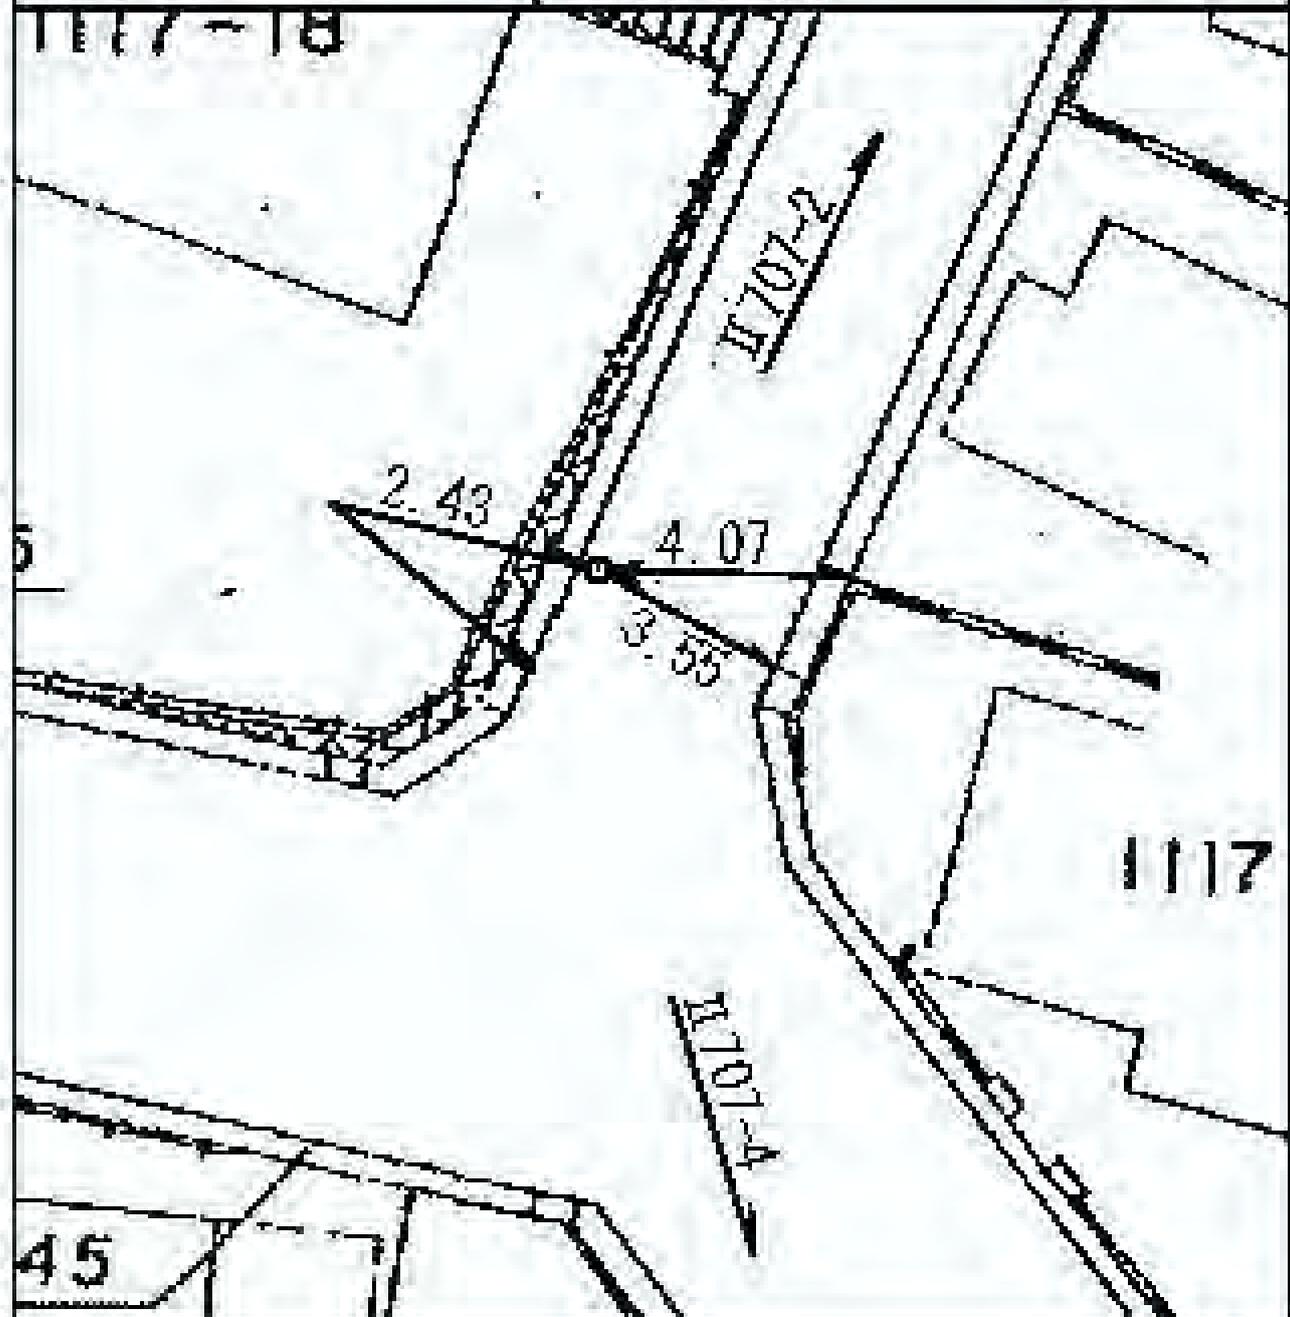

所在地

磯子区岡村五-二-三番地先

標識ノ種類

金属標・鋸・木杭

キザミ


点番号

4

線番号

II 707

要 図

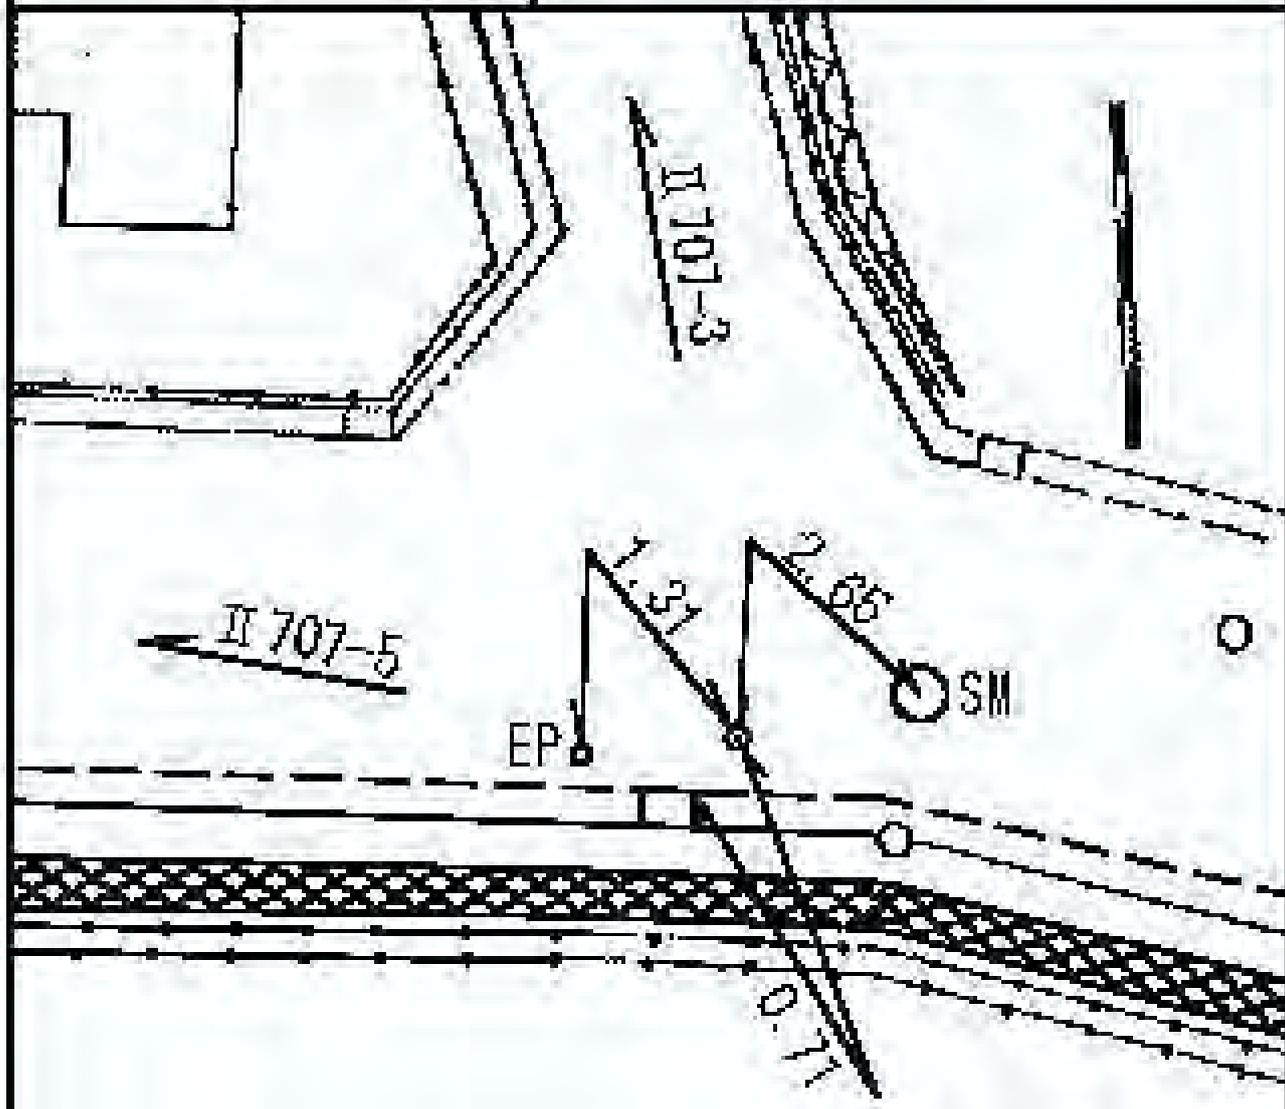

市立藤の木中学校

所在地

南区大岡四一九一十二番地先

標識ノ種類

金属標・鋸・木杭

キザミ


点番号

5

線番号

II 707

要 図

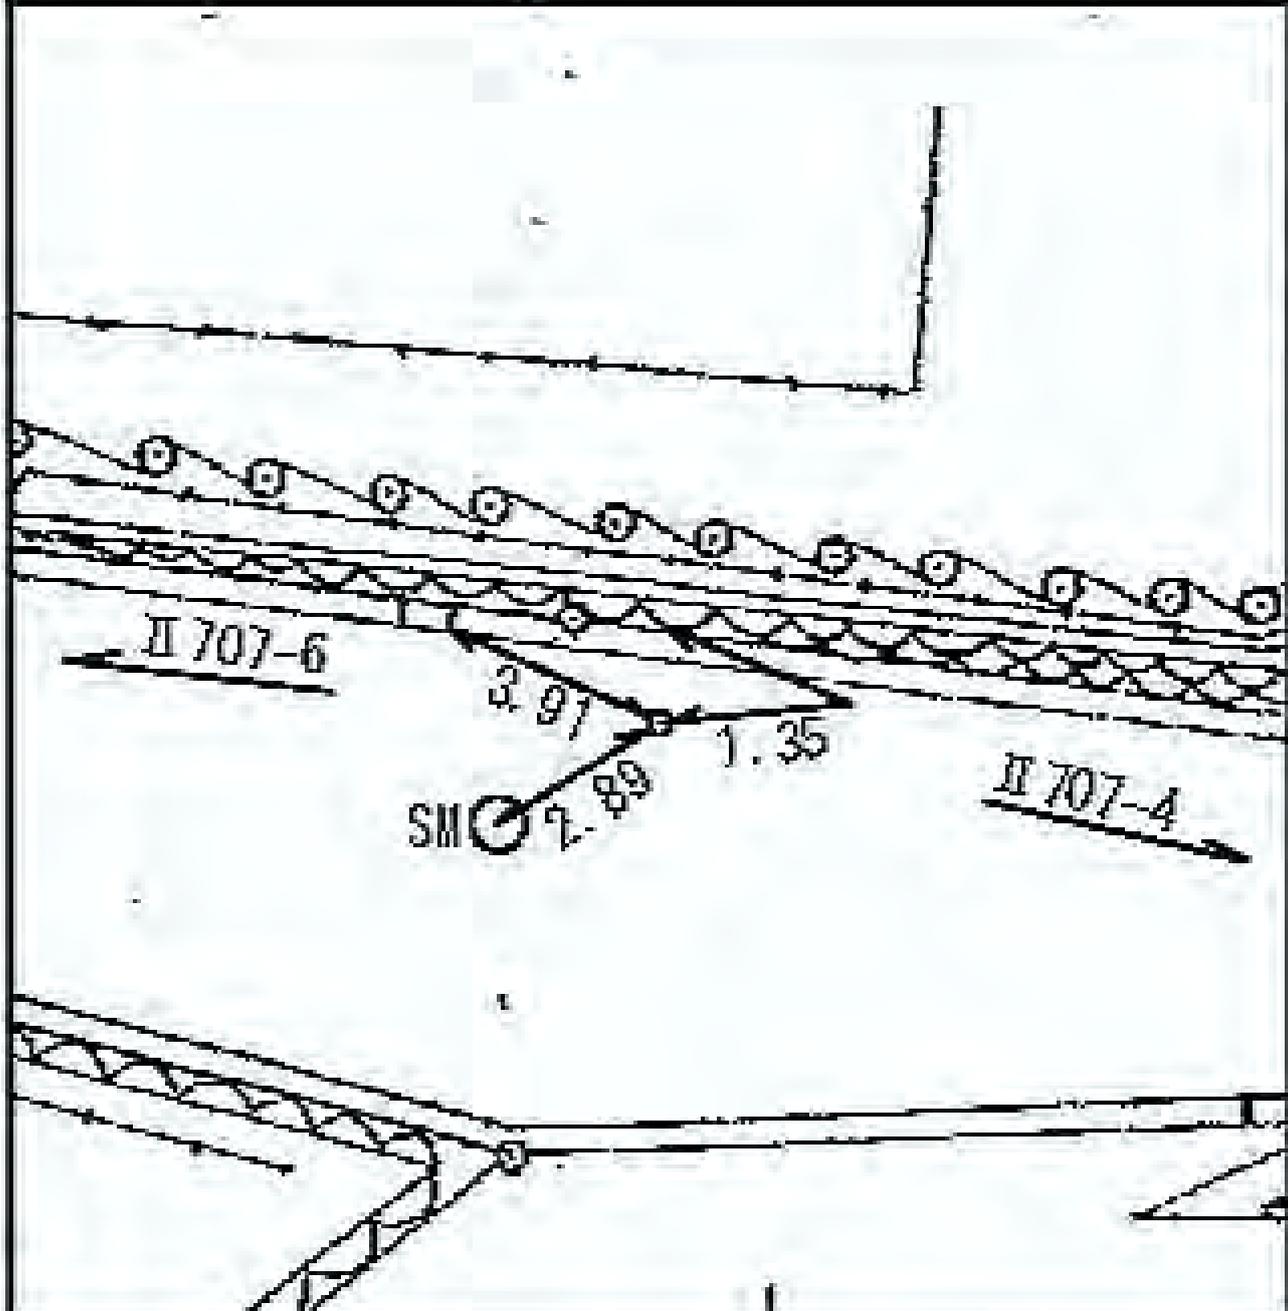

所在地

南区大岡四一〇番地先

標識ノ種類

金属標・鋸・木杭

キザミ


点番号

6

線番号

II 707

要 図

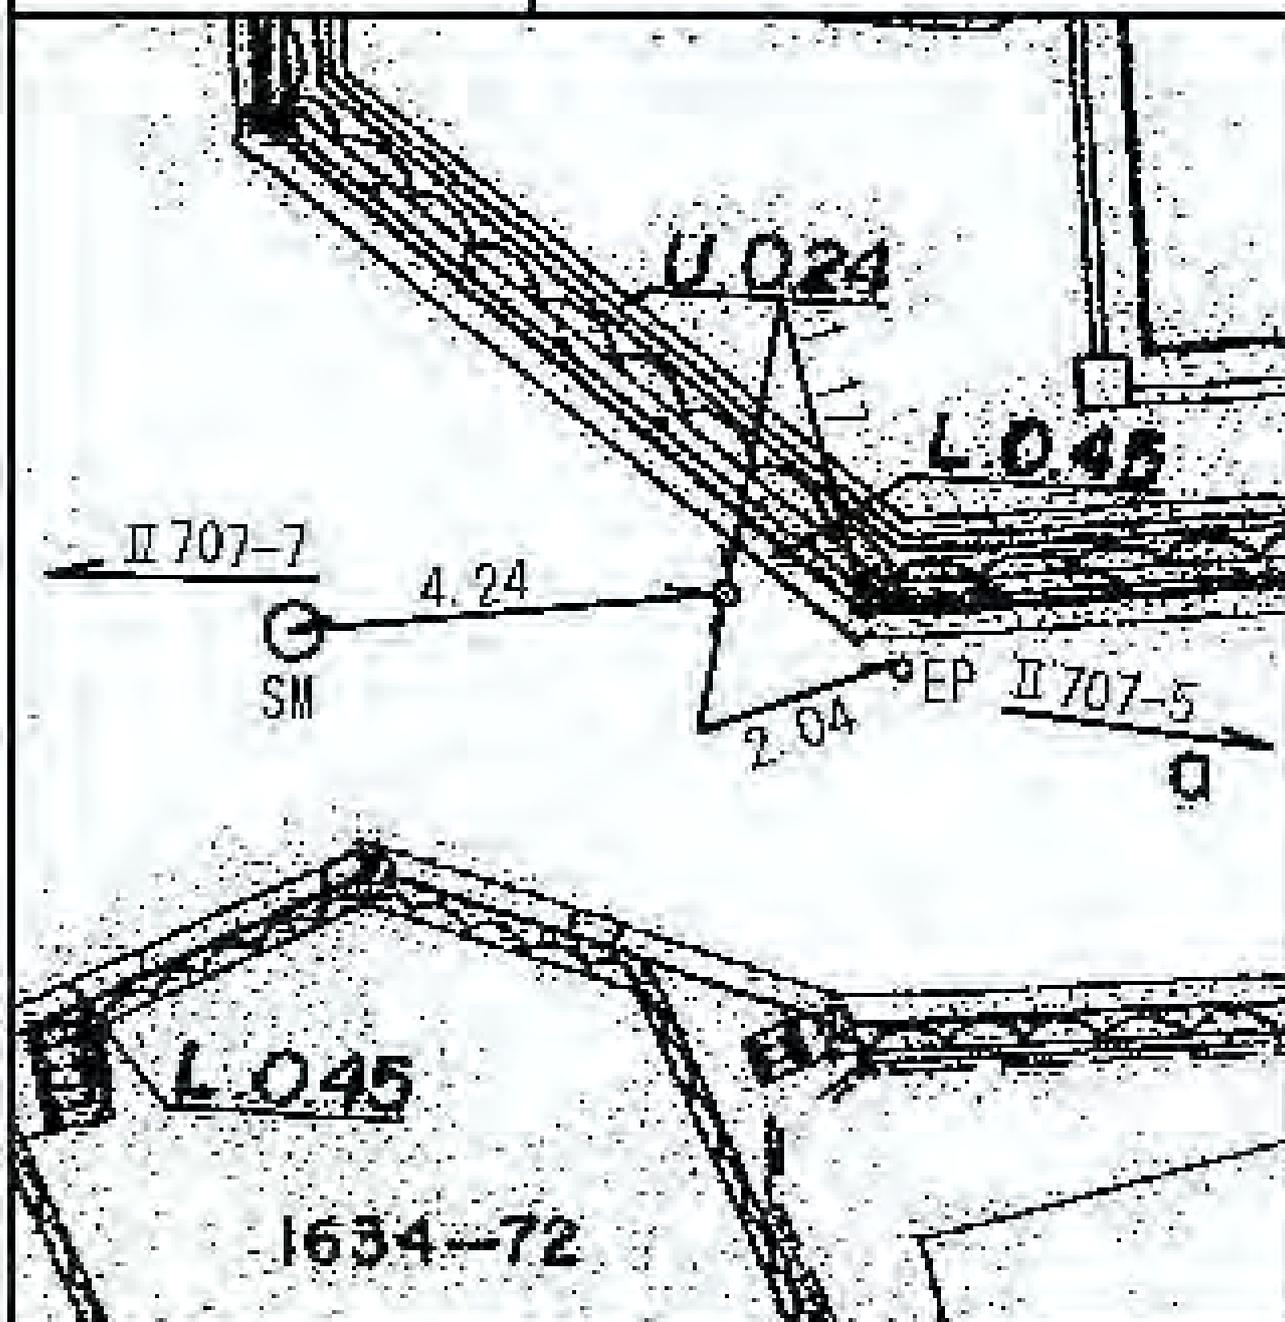

所在地

南区大岡四一二一番地先

標識ノ種類

金属標 ● 鋸 ● 木杭

キザミ


点番号

7

線番号

II 707


要 図

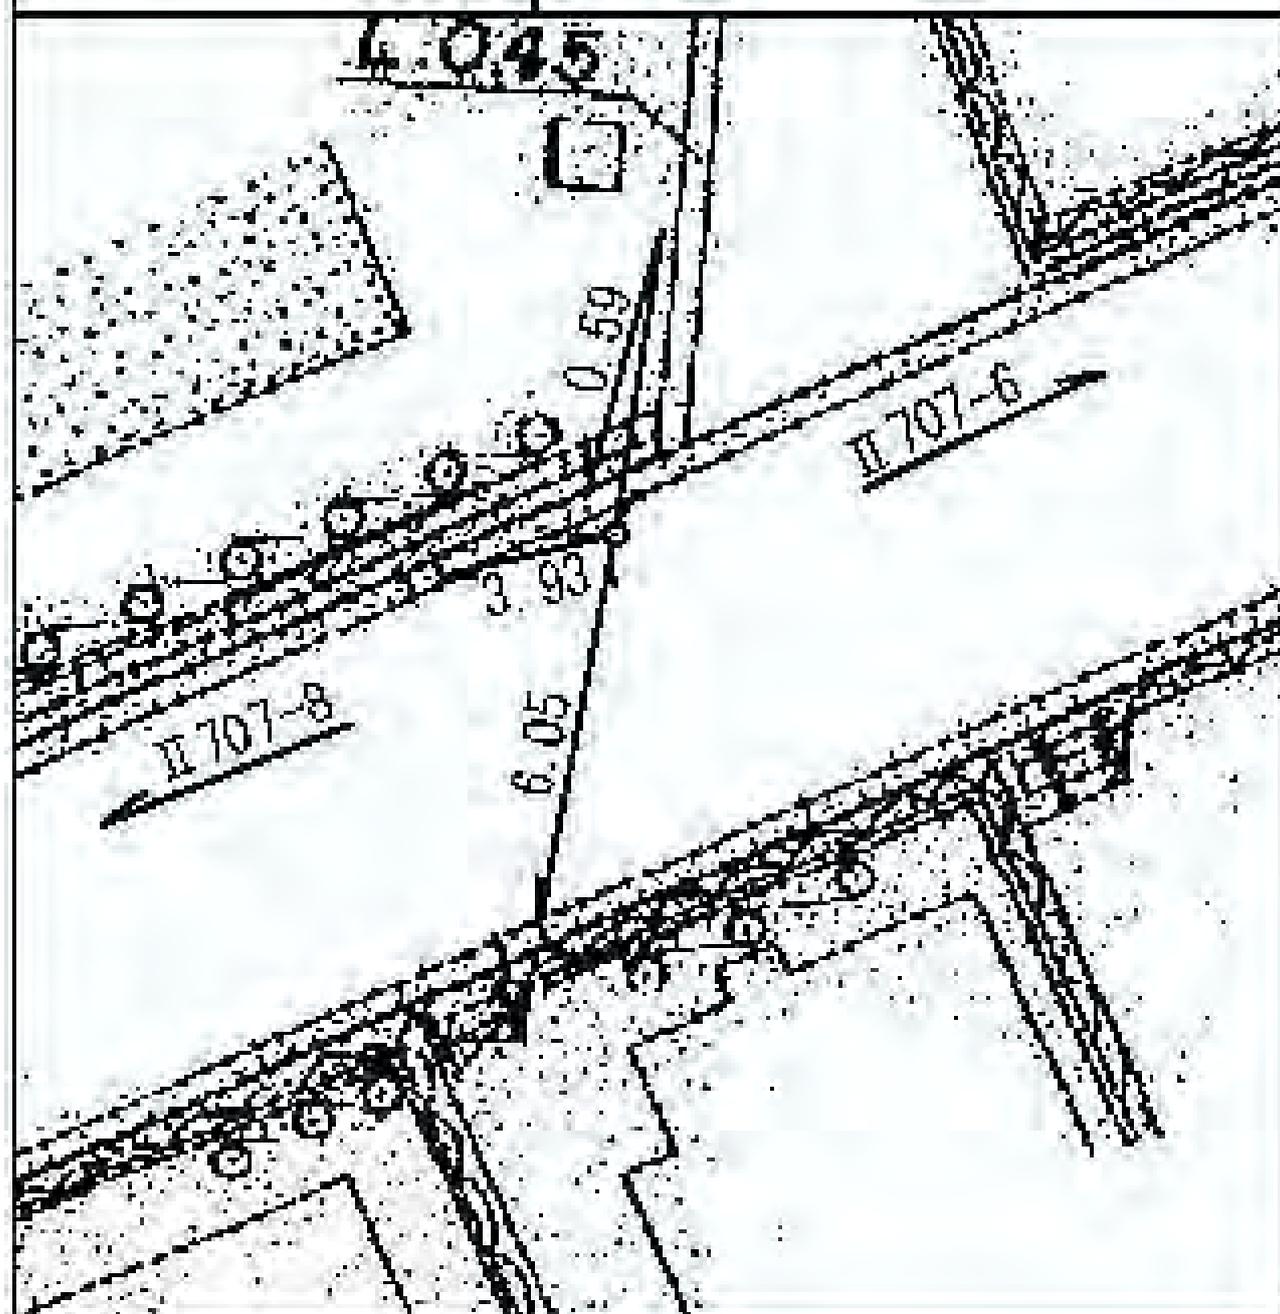

線番号	点番号	標識ノ種類	所在地
-----	-----	-------	-----

II 707	8	金属標 ● 鋌 ● 木杭 キザミ	南区大岡四―二二―二四番地先
--------	---	---------------------	----------------

要 図

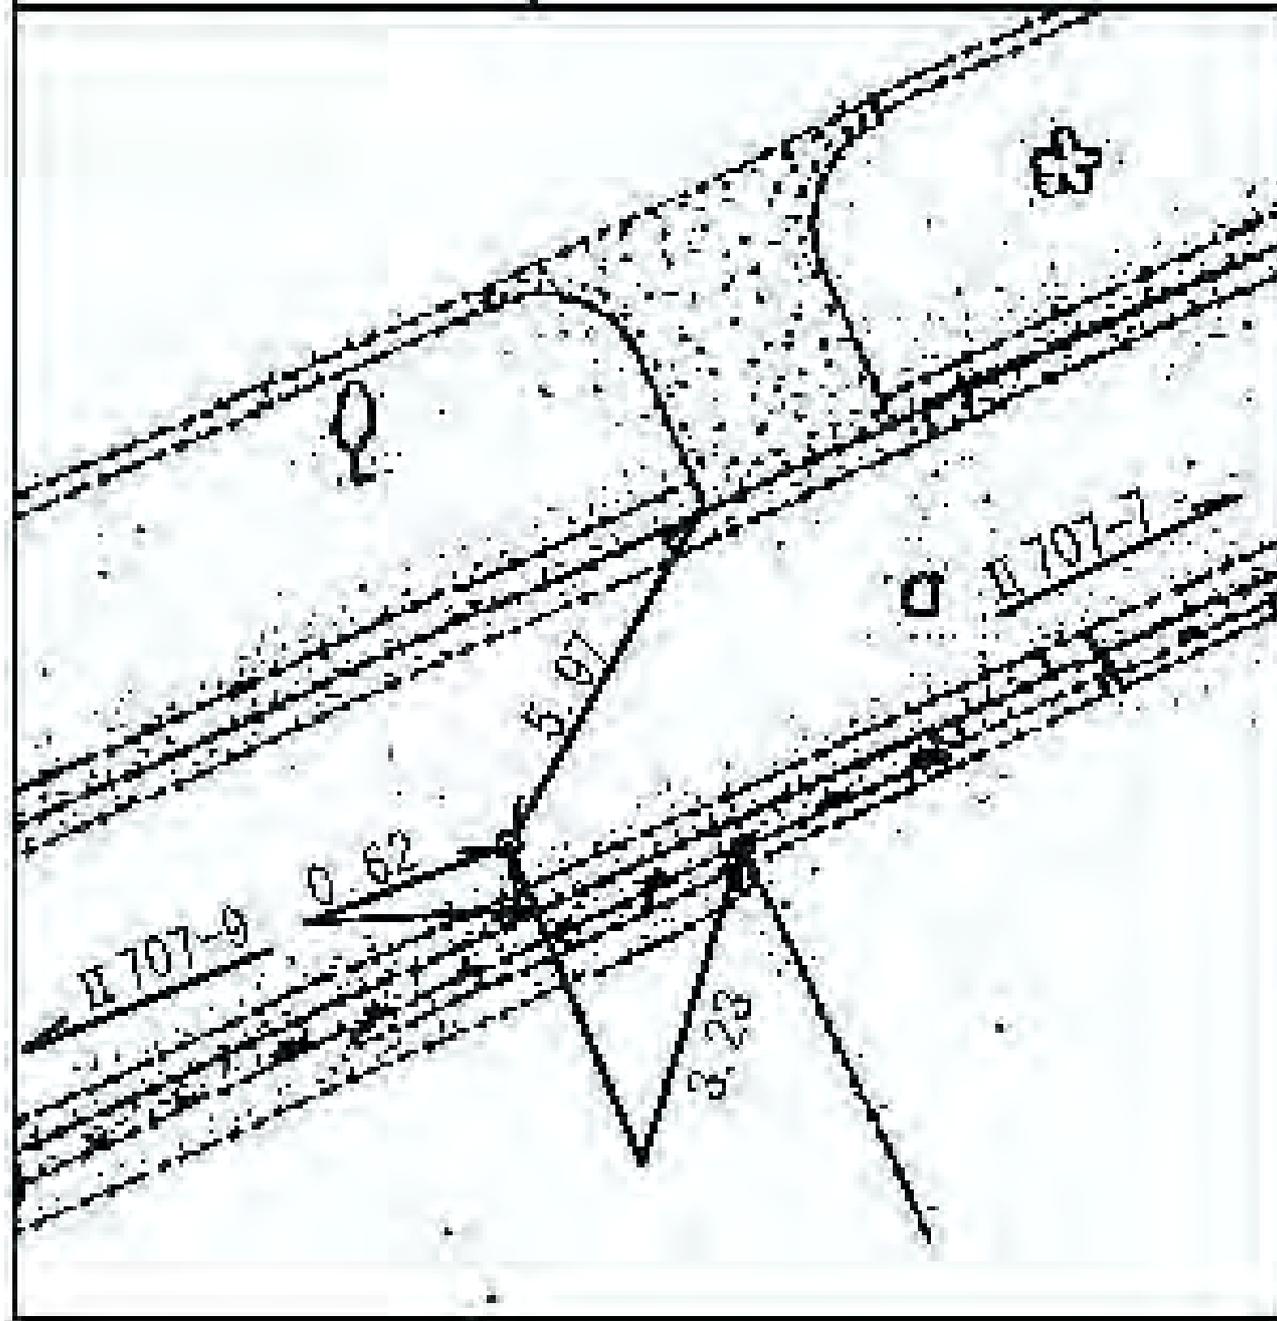

所在地

港南区上大岡東一―三八―六番地先

標識ノ種類

金属標・鋌・木杭

キザミ


点番号

9

線番号

II 707

要 図

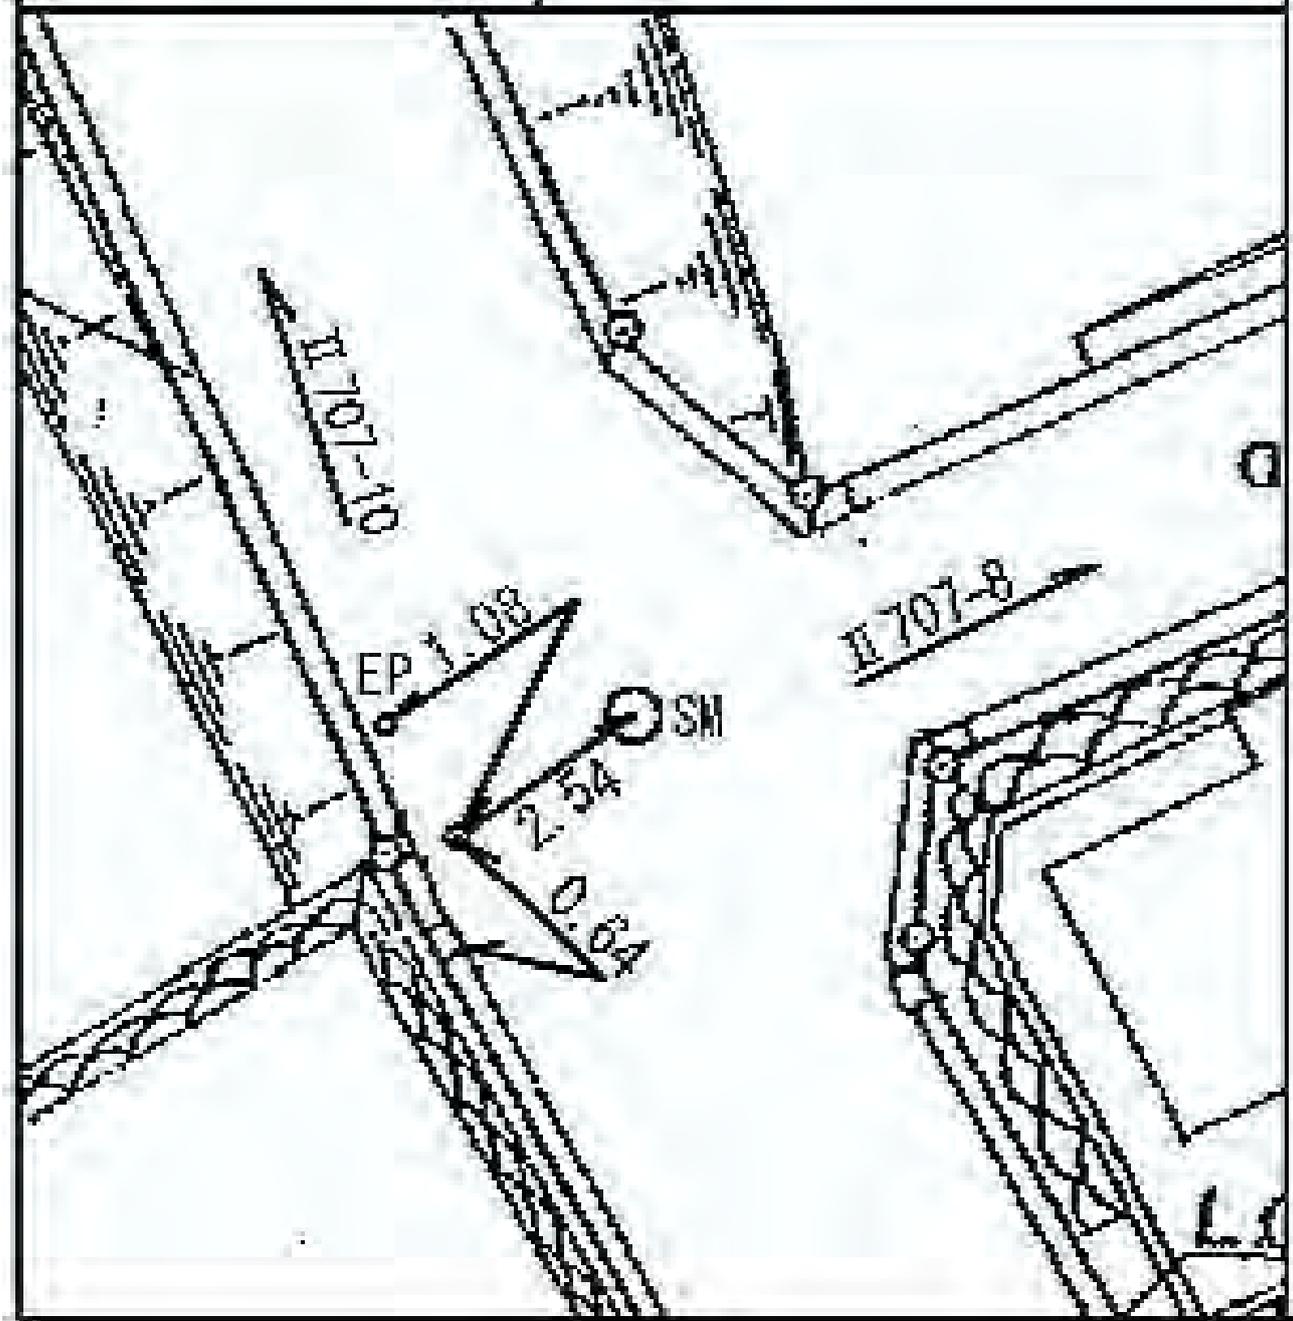

所在地

港南区上大岡東一三八一番地先

標識ノ種類

金属標 ● 鋌 ● 木杭

キザリ


点番号

10

線番号

II 707

要 図

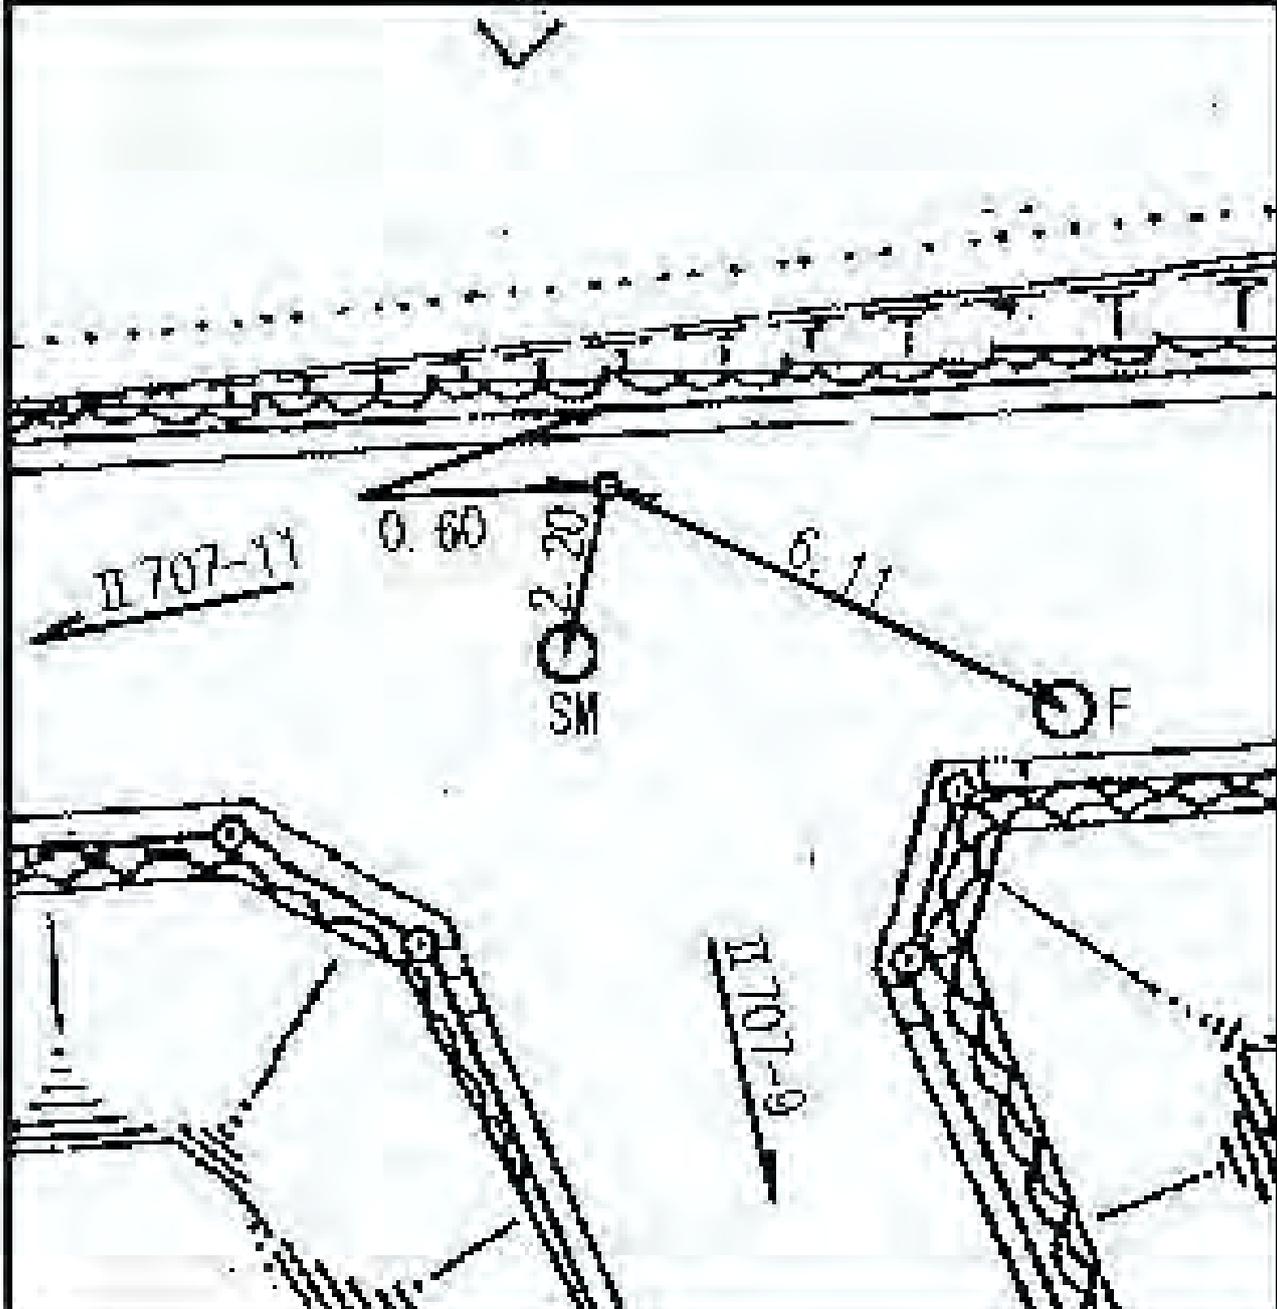

所在地

港南区上大岡東一―三八―三三番地先

標識ノ種類

金属標・鋸・木杭

キザミ


点番号

11

線番号

II 707

要 図

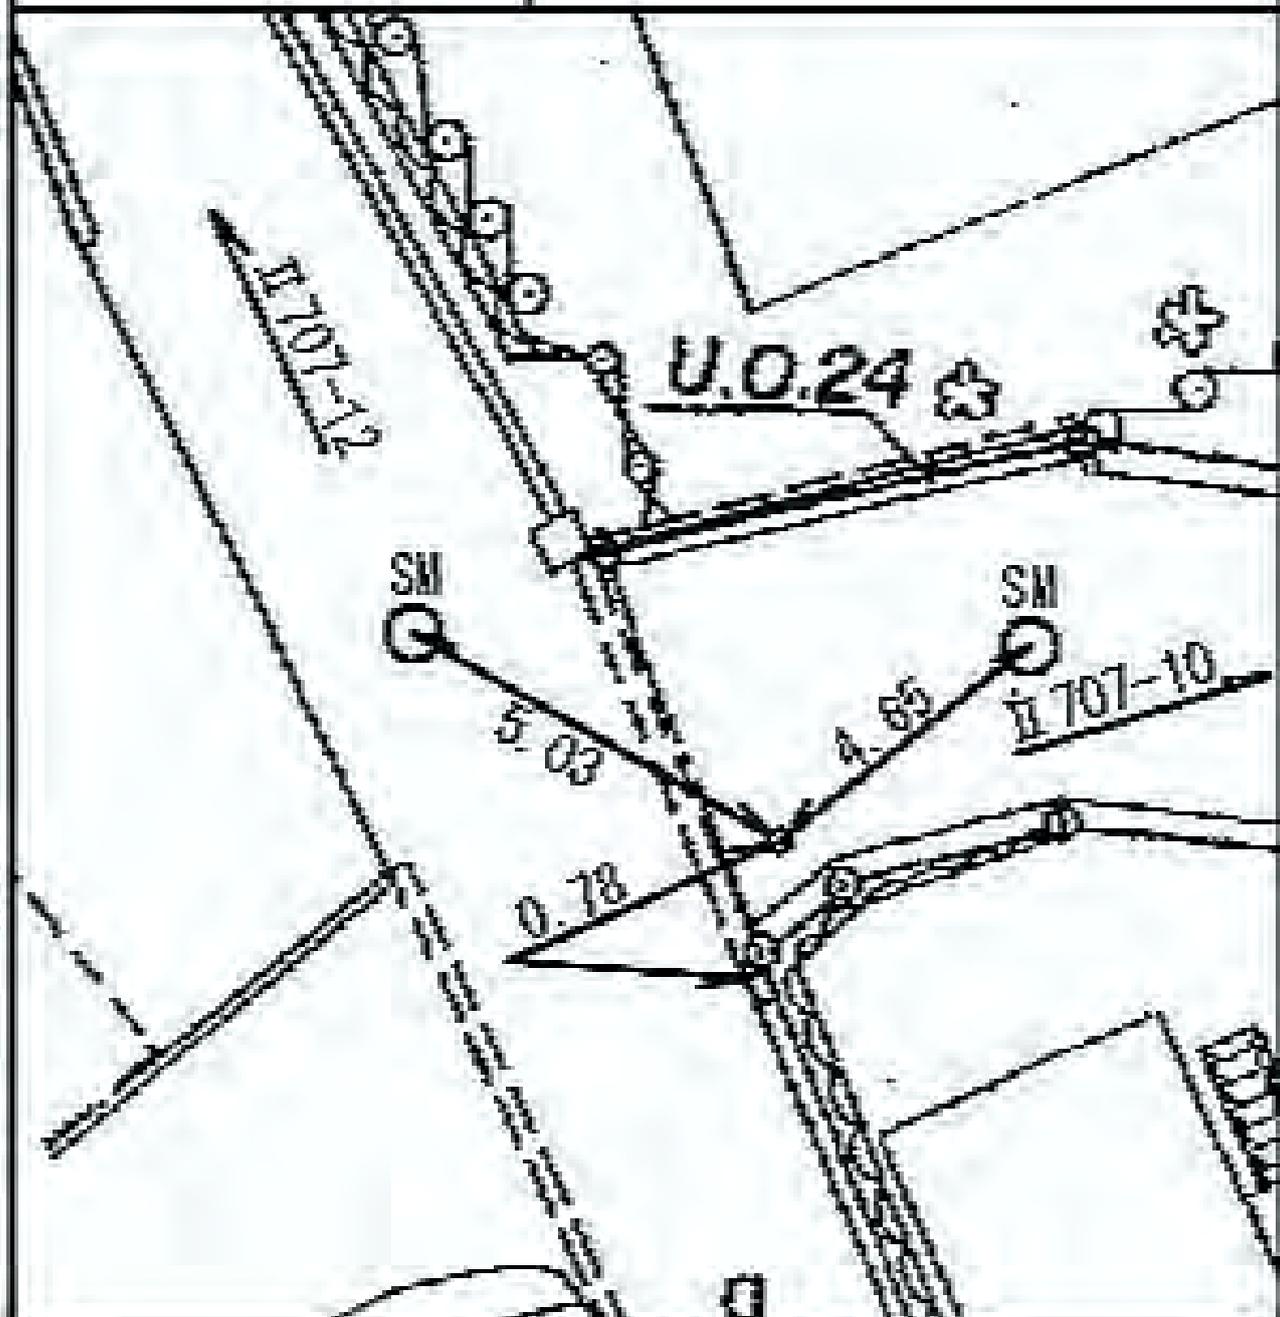

線番号	点番号	標識ノ種類	所在地
-----	-----	-------	-----

II 707	12	金属標 ● 鋸 ● 木杭 キザニ	港南区上大岡東一―三六番地先
--------	----	---------------------	----------------

要 図



所在地

南区大岡五―一七番地先

標識ノ種類

金属標・鋌・木杭

点番号


13

線番号

II 707

キザミ


要 図

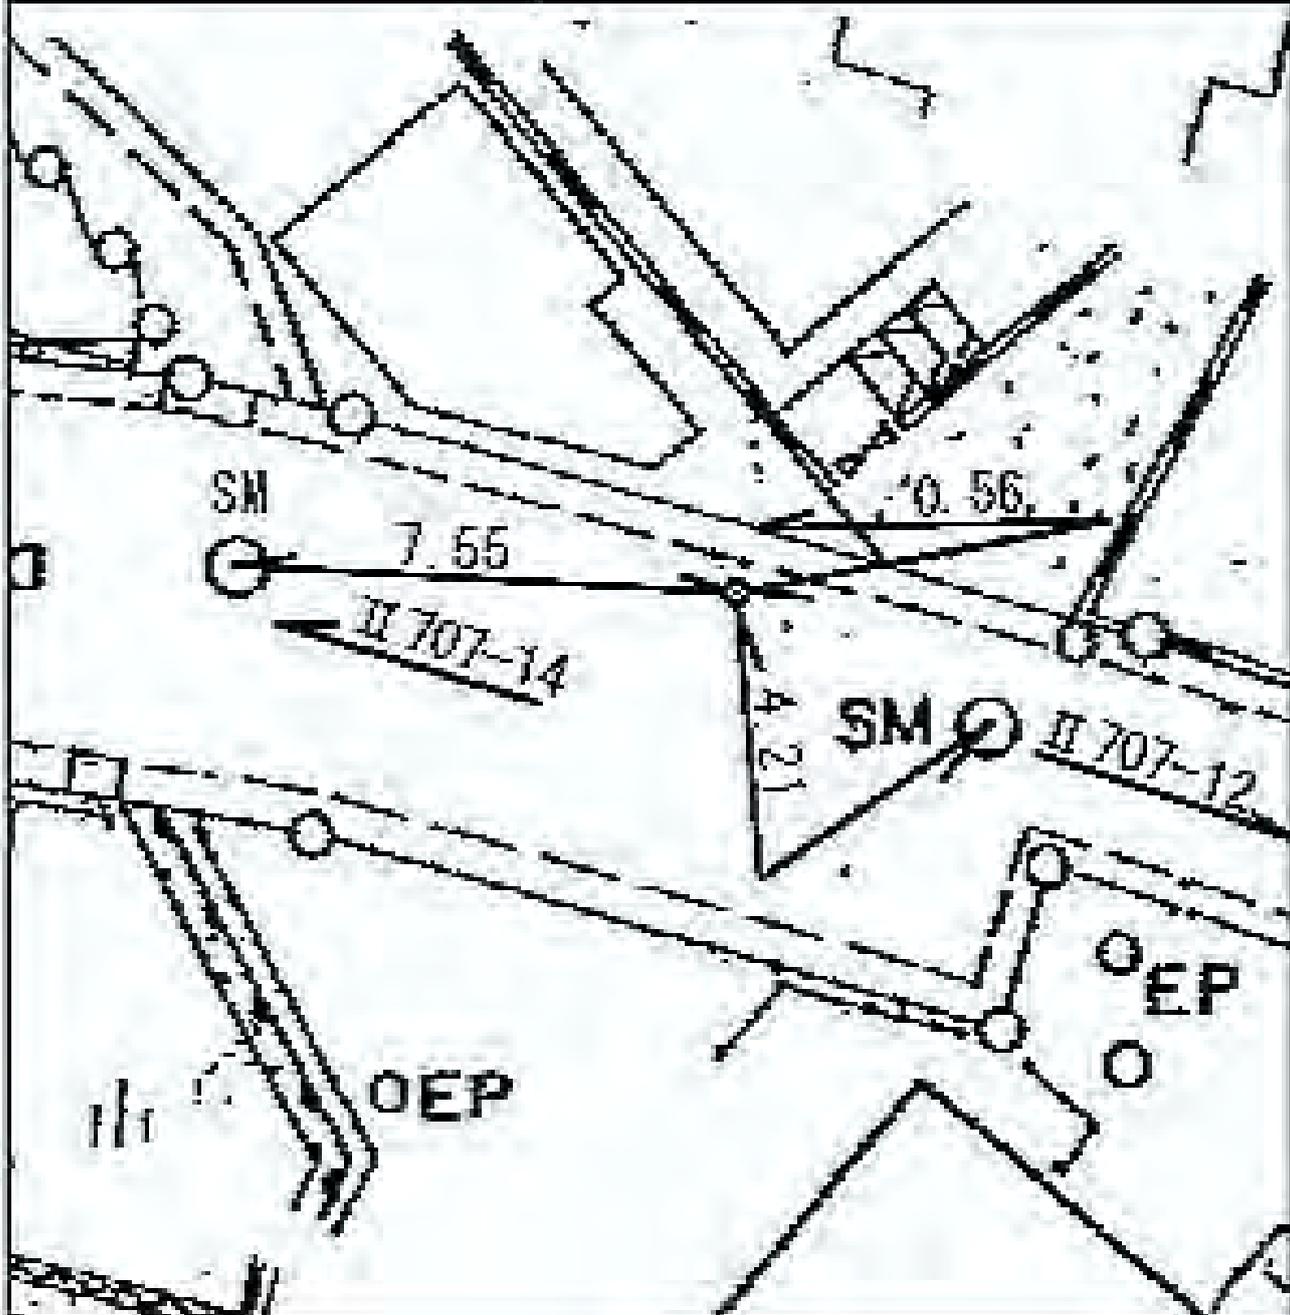

線番号	点番号	標識ノ種類	所在地
-----	-----	-------	-----

II 707	15	金属標 ■ 鋏 ■ 木杭 キザ三
--------	----	---------------------

要 図

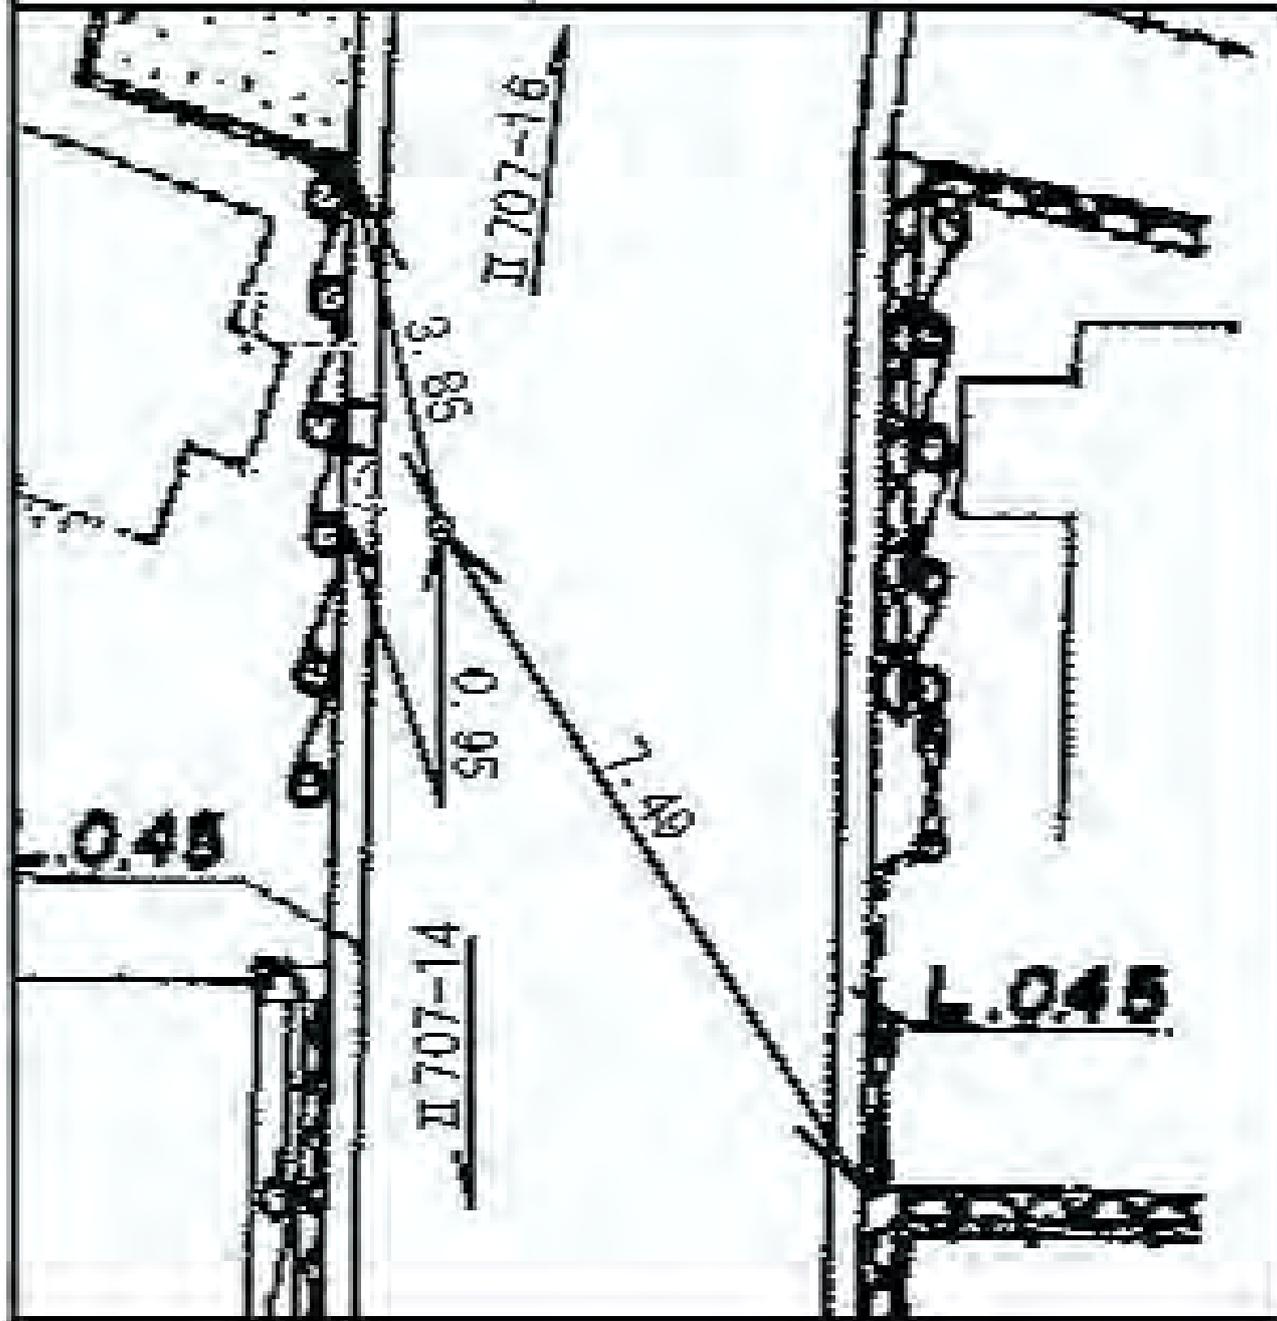

南区大岡五―二〇番地先

線番号	点番号	標識ノ種類	所在地
-----	-----	-------	-----

II 707	16	金属標 ● 鋸 ● 木杭 キザミ	南区大岡五―二―番地先
--------	----	---------------------	-------------

要 図		
-----	--	--



線番号	点番号	標識ノ種類	所在地
-----	-----	-------	-----

II 707	17	金属標 ● 鋸 ● 木杭 キザミ	南区大岡五-一〇番地先
--------	----	---------------------	-------------

要 図




線番号	点番号	標識ノ種類	所在地
-----	-----	-------	-----

II 707	18	<div style="border: 1px solid black; border-radius: 50%; padding: 5px; display: inline-block;">金属標</div> ● 鋸 ● 木杭
--------	----	---

要 図	キザニ
-----	-----

港南区上大岡一―三―二四番地先

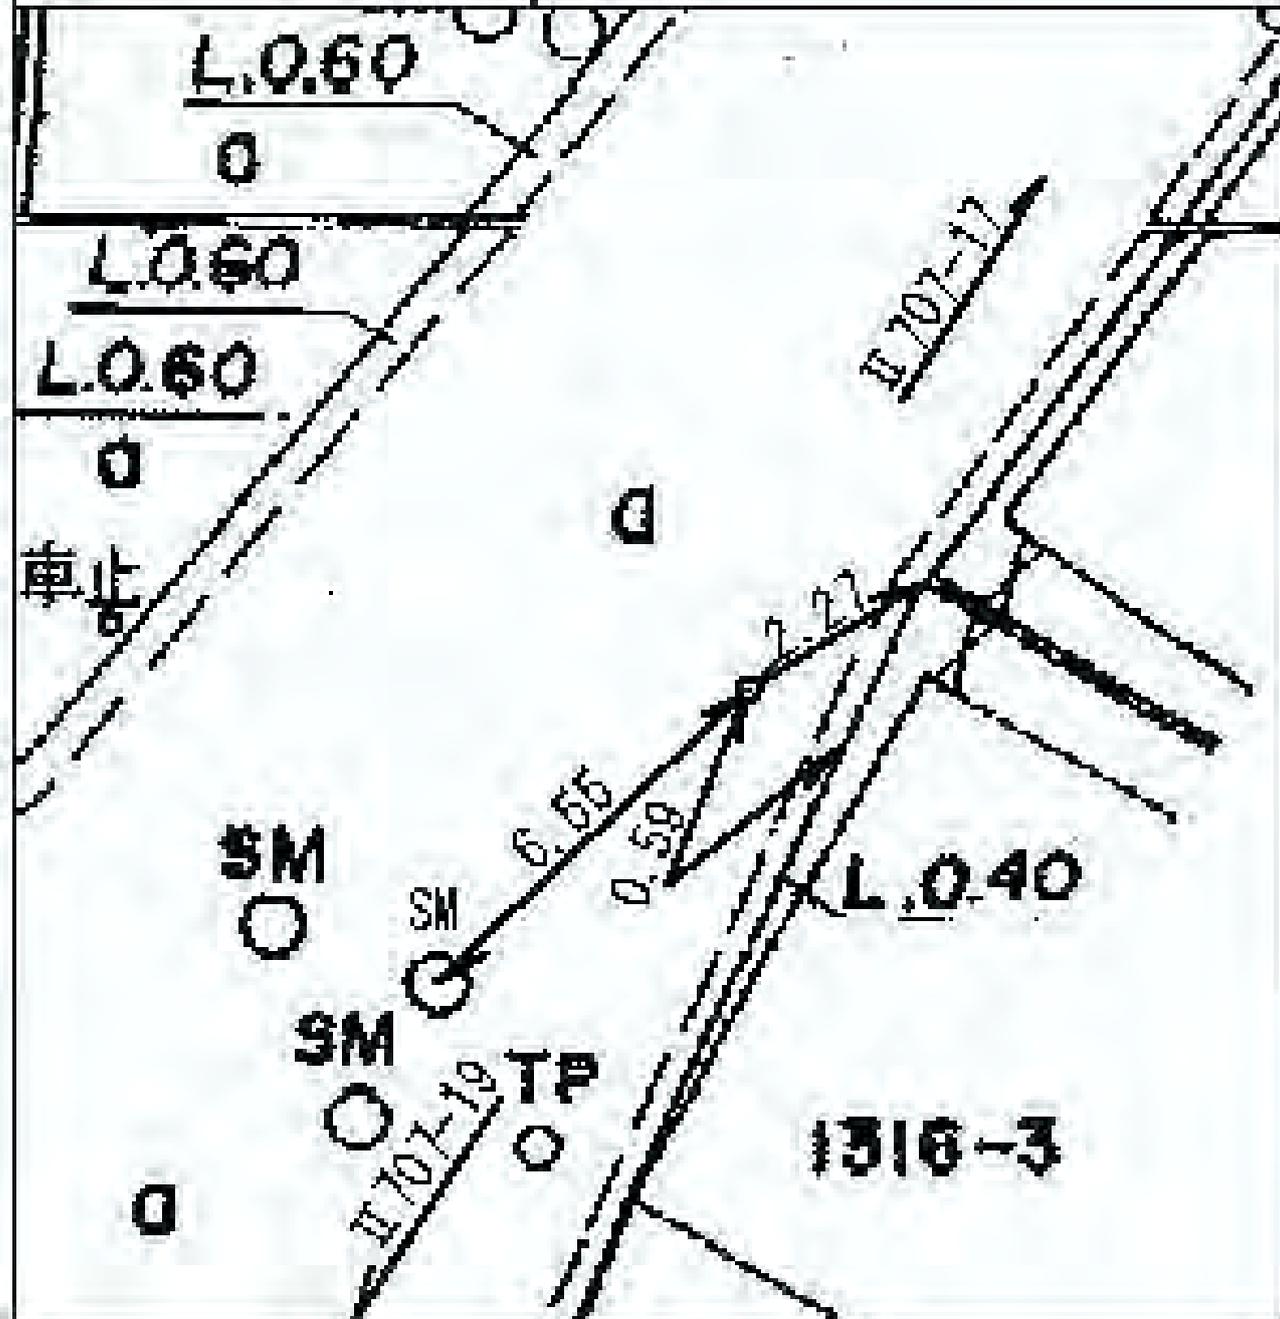

所在地

港南区上大岡一―三―二四番地先

標識ノ種類

金属標・鋸・木杭

ササ


点番号

19


線番号

II 707

要 図

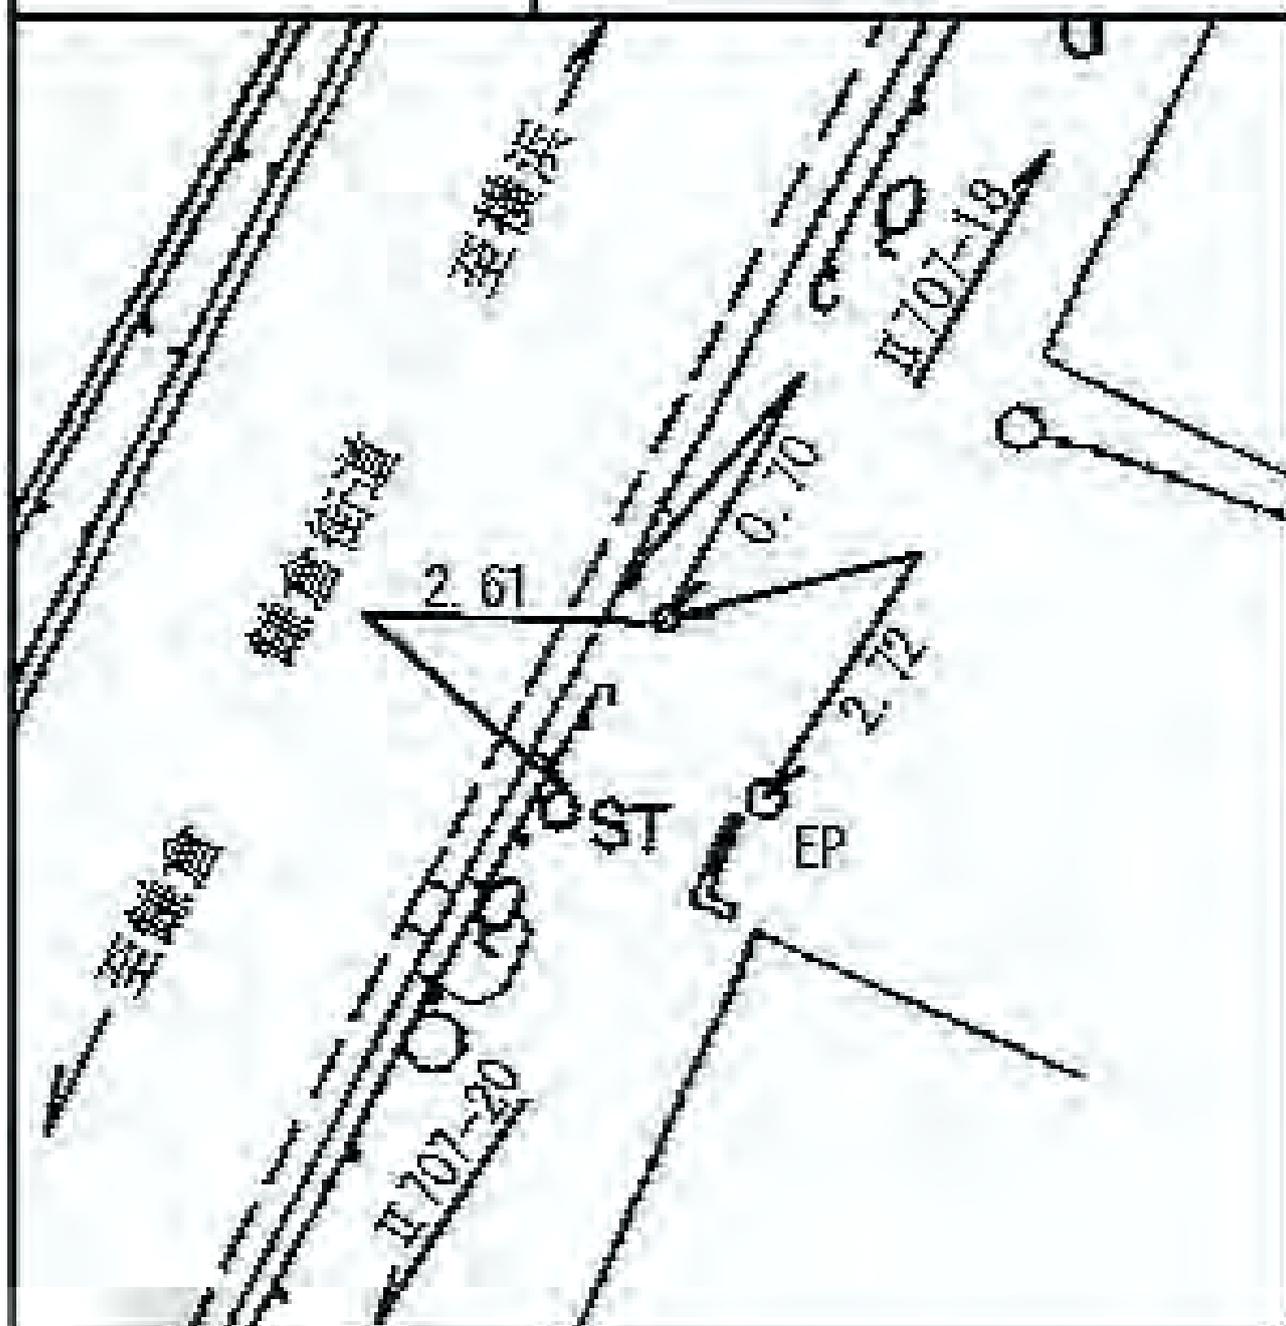


線番号	点番号	標識ノ種類	所在地
-----	-----	-------	-----

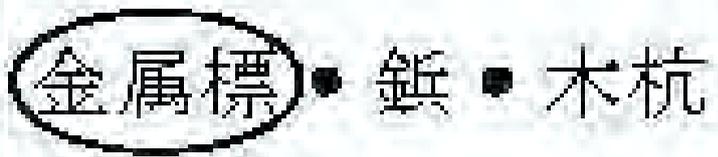II 707	20	
--------	----	--

要 図	キザミ
-----	-----

港南区上大岡一―二―三―四番地先

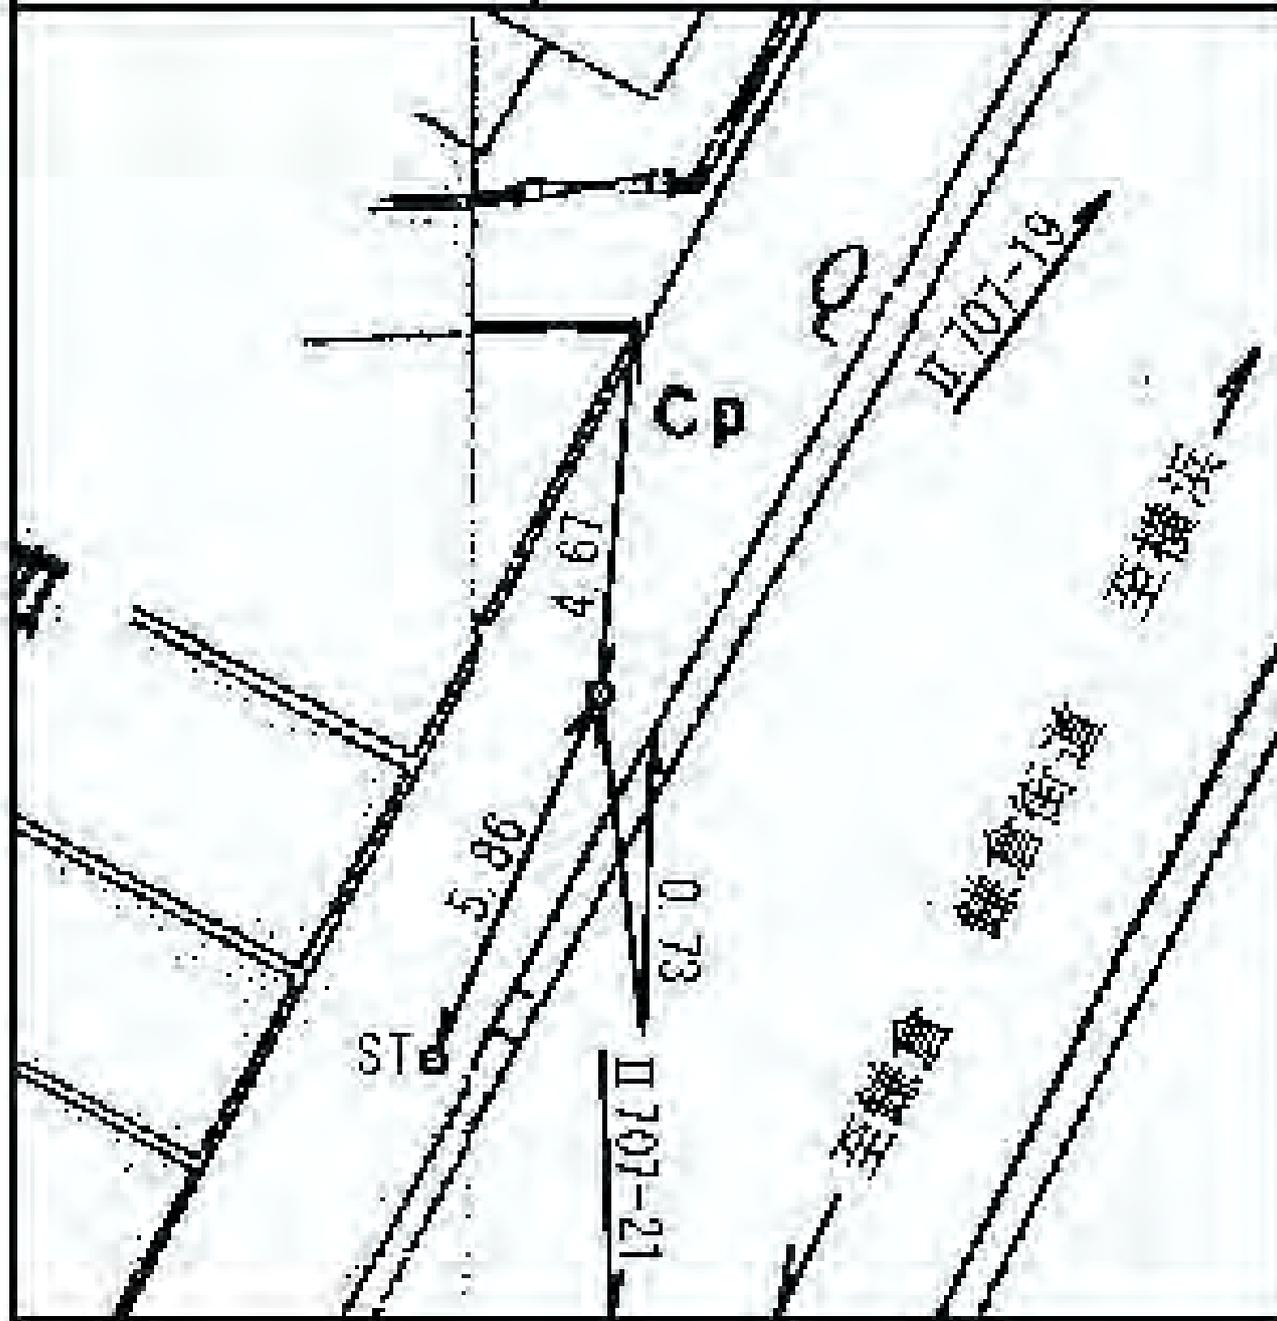


線番号	点番号	標識ノ種類	所在地
-----	-----	-------	-----

II 707	22	金属標 ■ 鋌 ■ 木杭 キザミ
--------	----	---------------------

要 図

港南区上大岡西一―三―八番地先

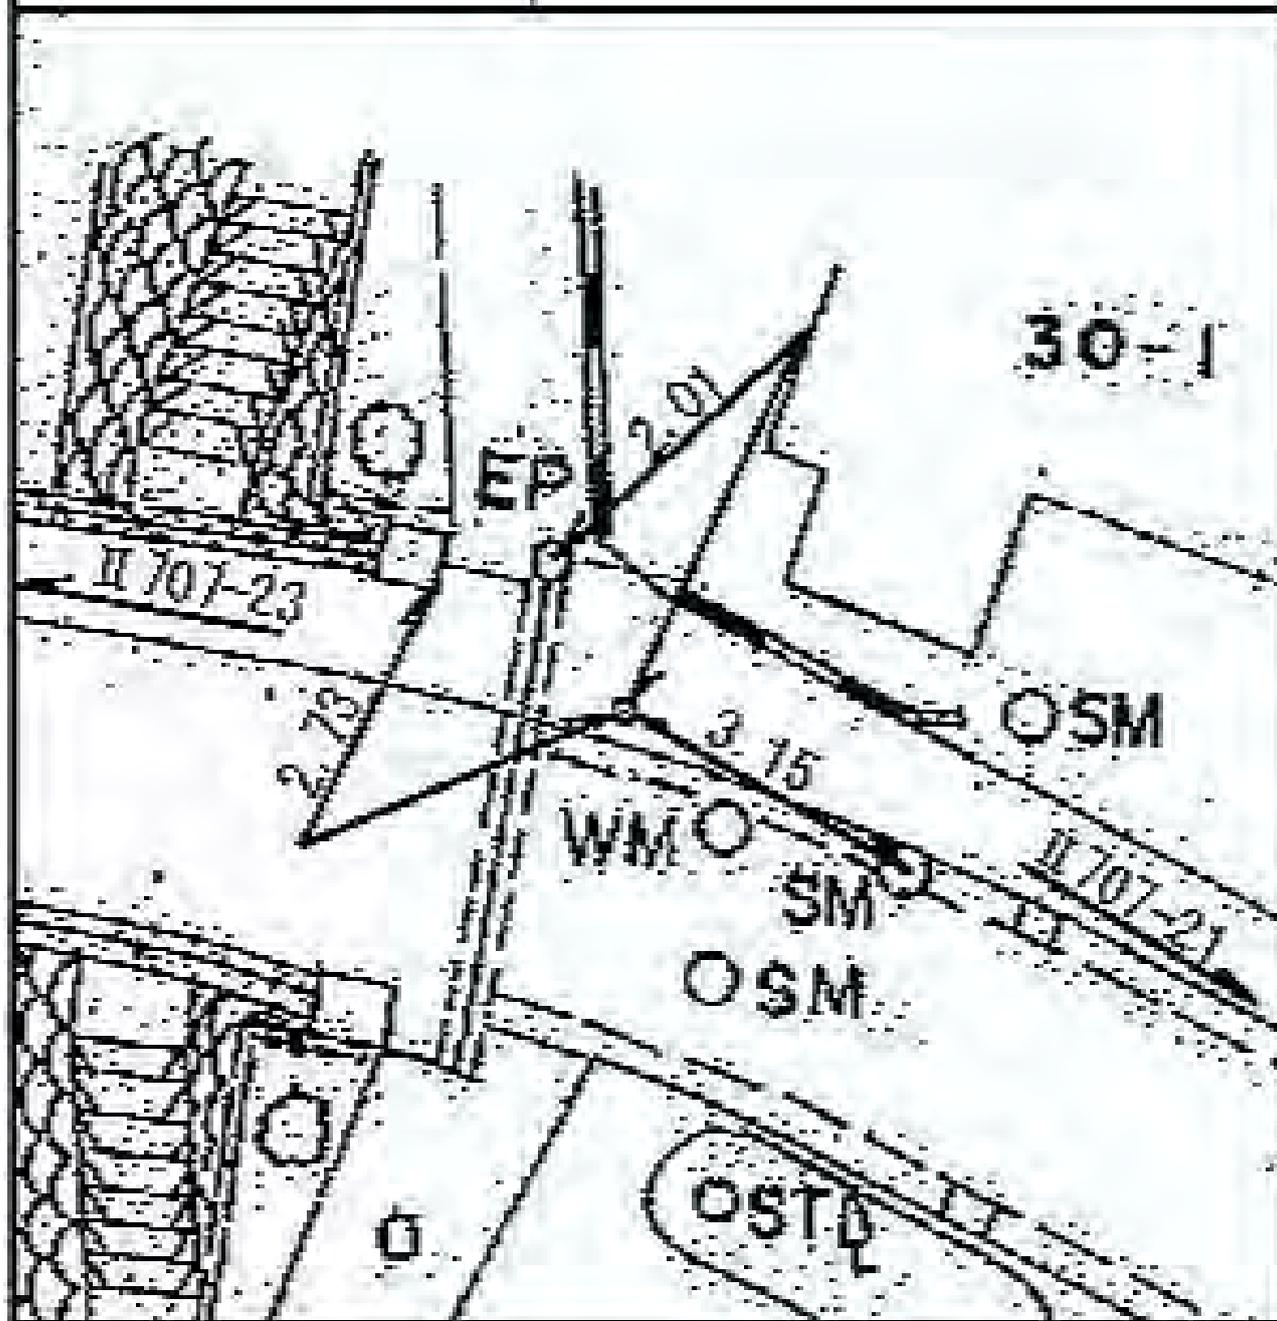

所在地

港南区大久保一七六番地先

標識ノ種類

金属標 ● 鋸 ● 木杭

キザミ


点番号

23

線番号

II 707


要 図

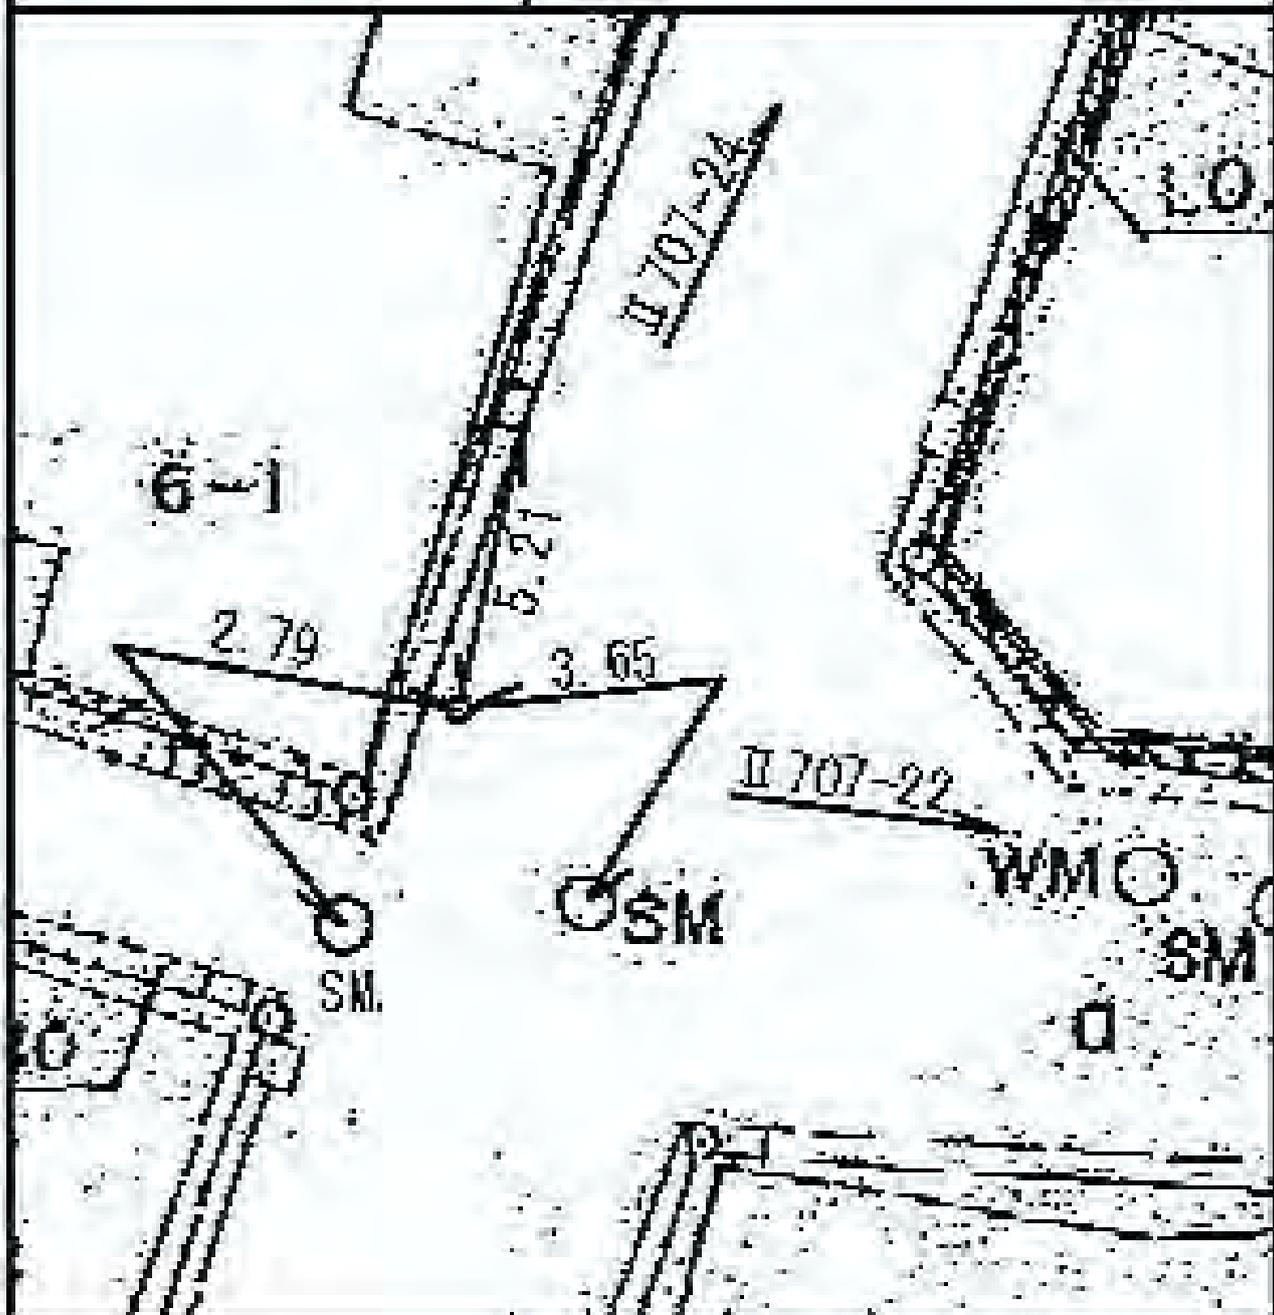

線番号	点番号	標識ノ種類	所在地
-----	-----	-------	-----

II 707	24	<span style="border: 1px solid black; border-radius: 50%; padding: 2px;">金属標</span> ● 鋌 ● 木杭	港南区大久保一―九―二四番地先
--------	----	--	-----------------

要 図	キザ三	
-----	-----	--

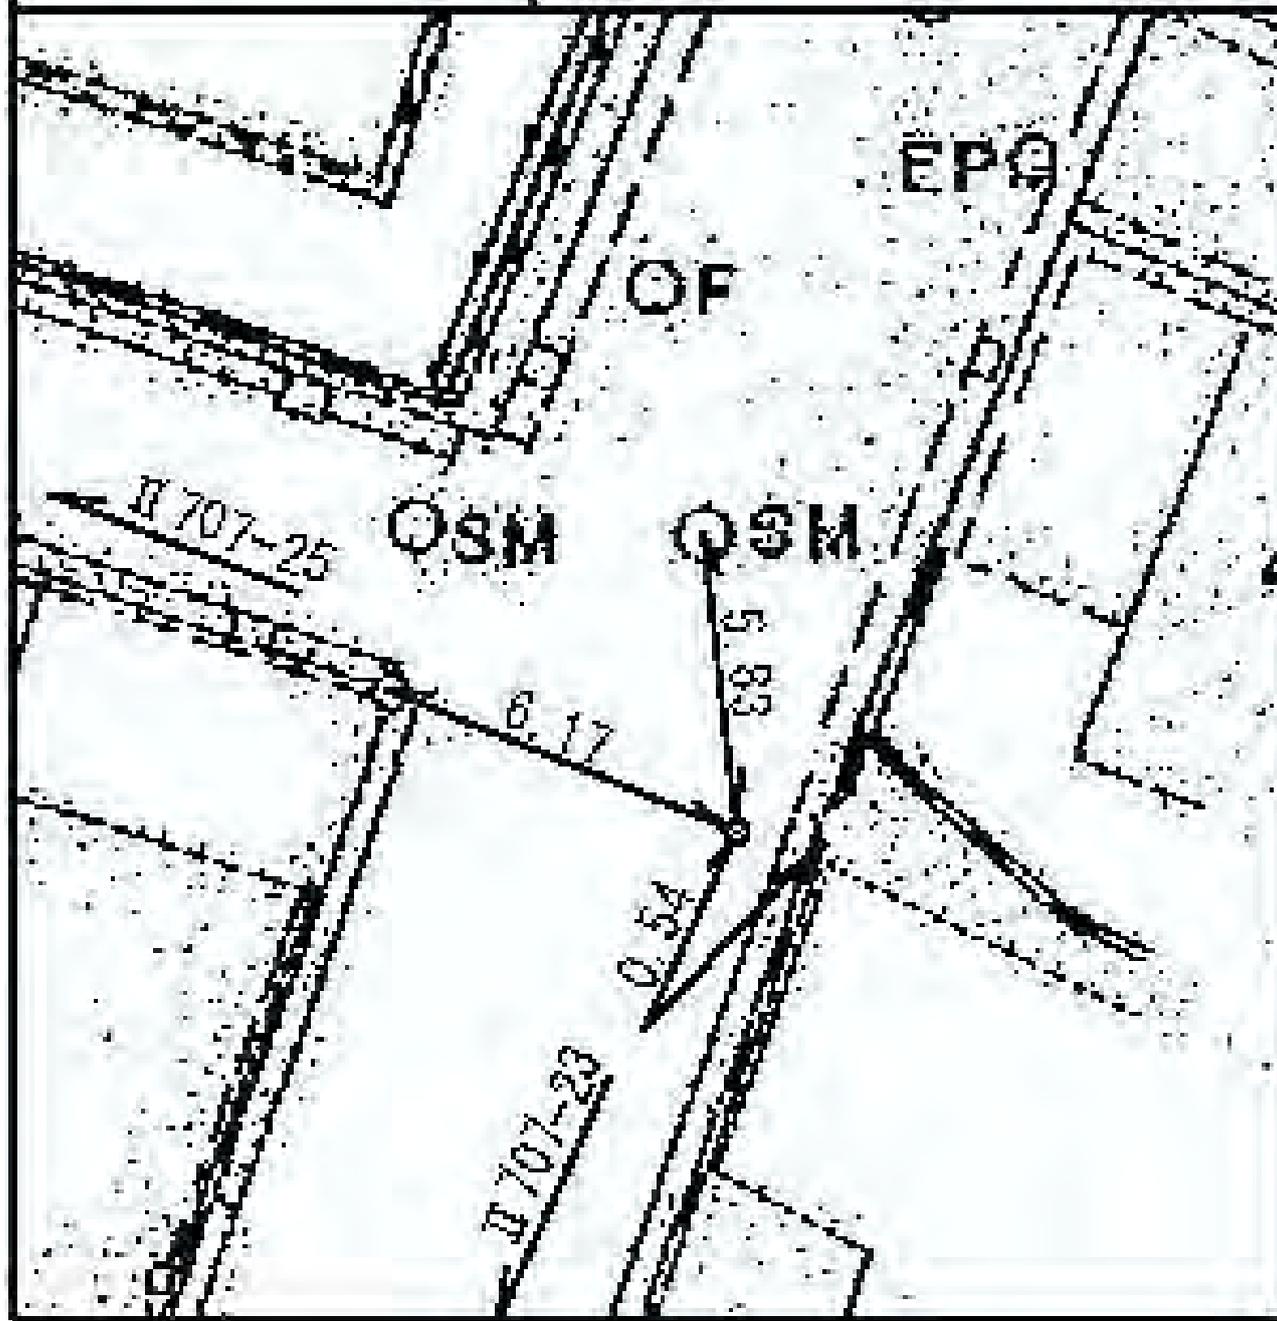

港南区大久保一―九―二四番地先

所在地

港南区最戸二一〇番地先

標識ノ種類

金属標・鋌・木杭

キザミ


点番号

25


線番号

II707

要 図

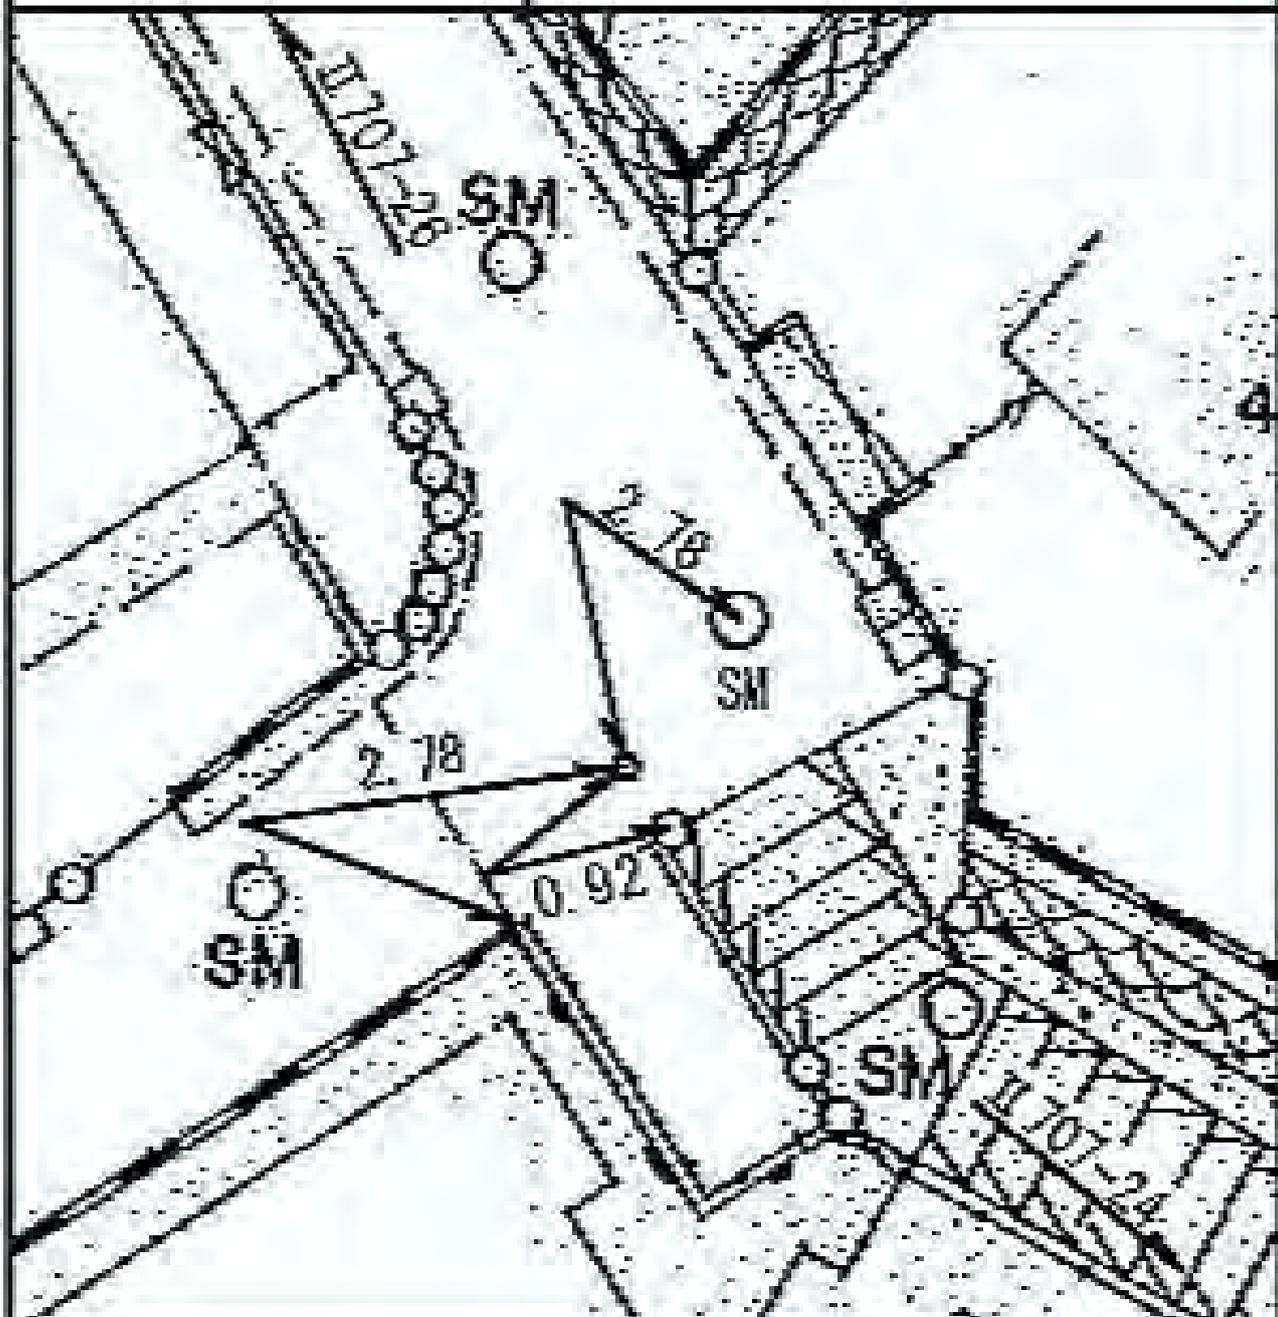

線番号	点番号	標識ノ種類	所在地
II 707	26	金属標 ● 鋸 ● 木杭 キザニ	港南区最戸二一〇一三番地先
要 図			

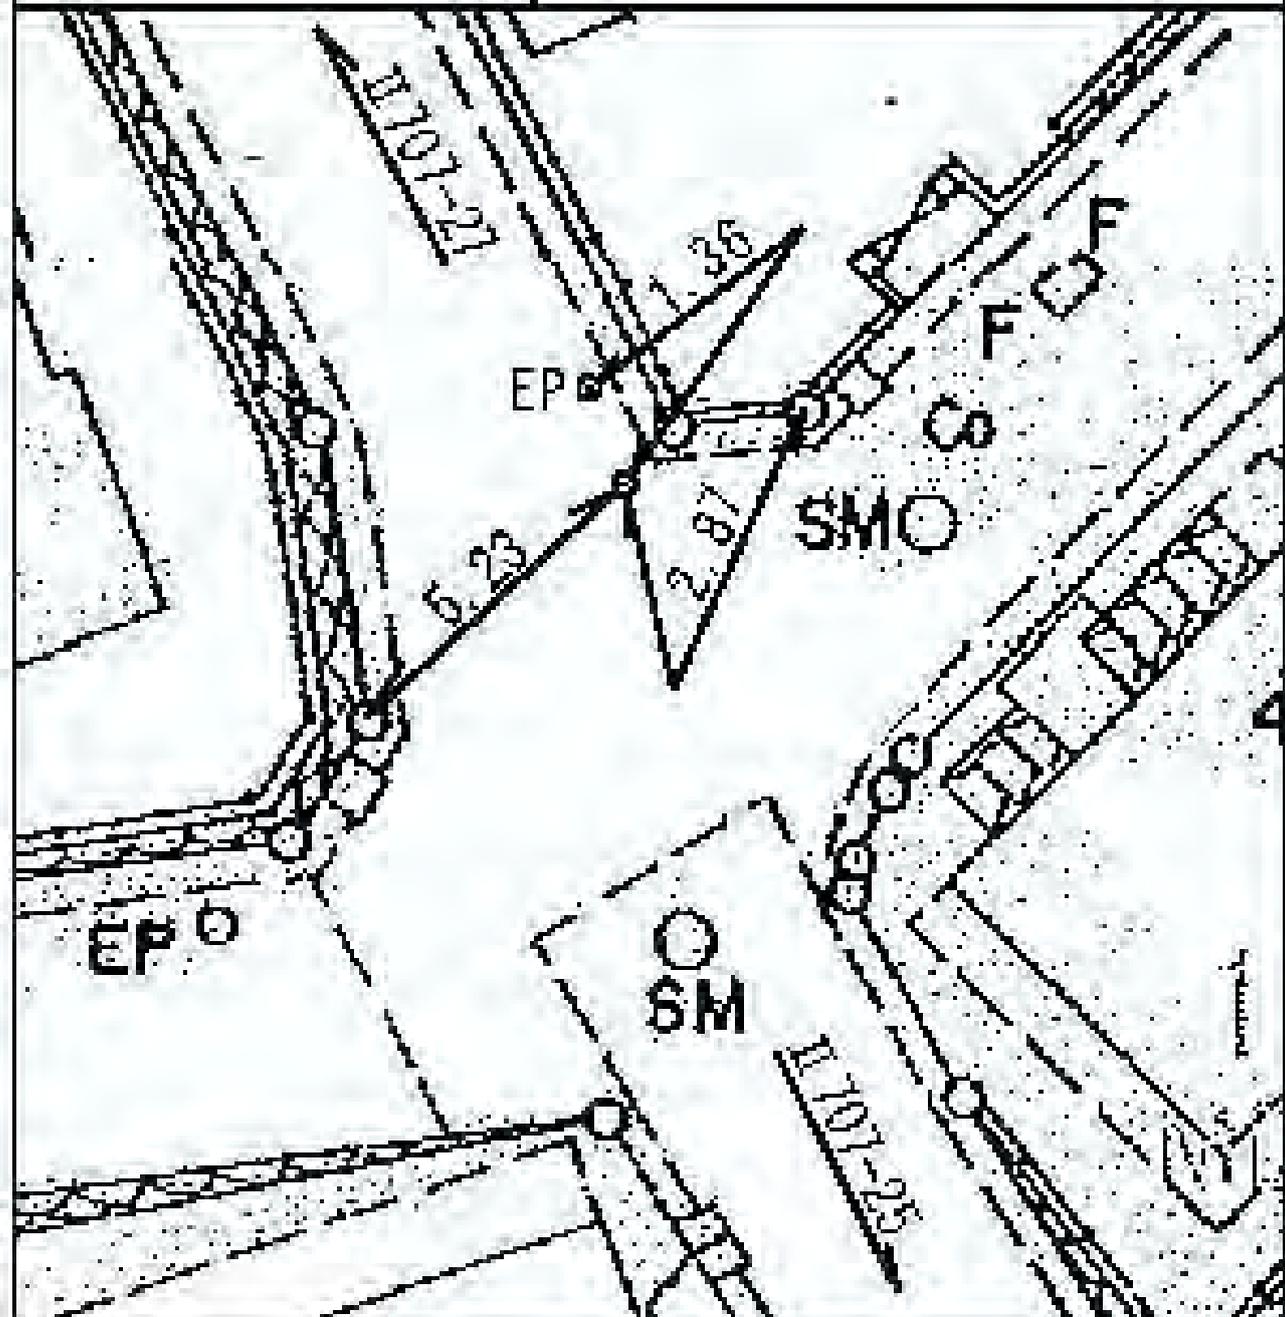

所在地

港南区最戸二一九一四番地先

標識ノ種類

金属標 ● 鋌 ● 木杭

キザニ


点番号

27

線番号

II 707

要 図

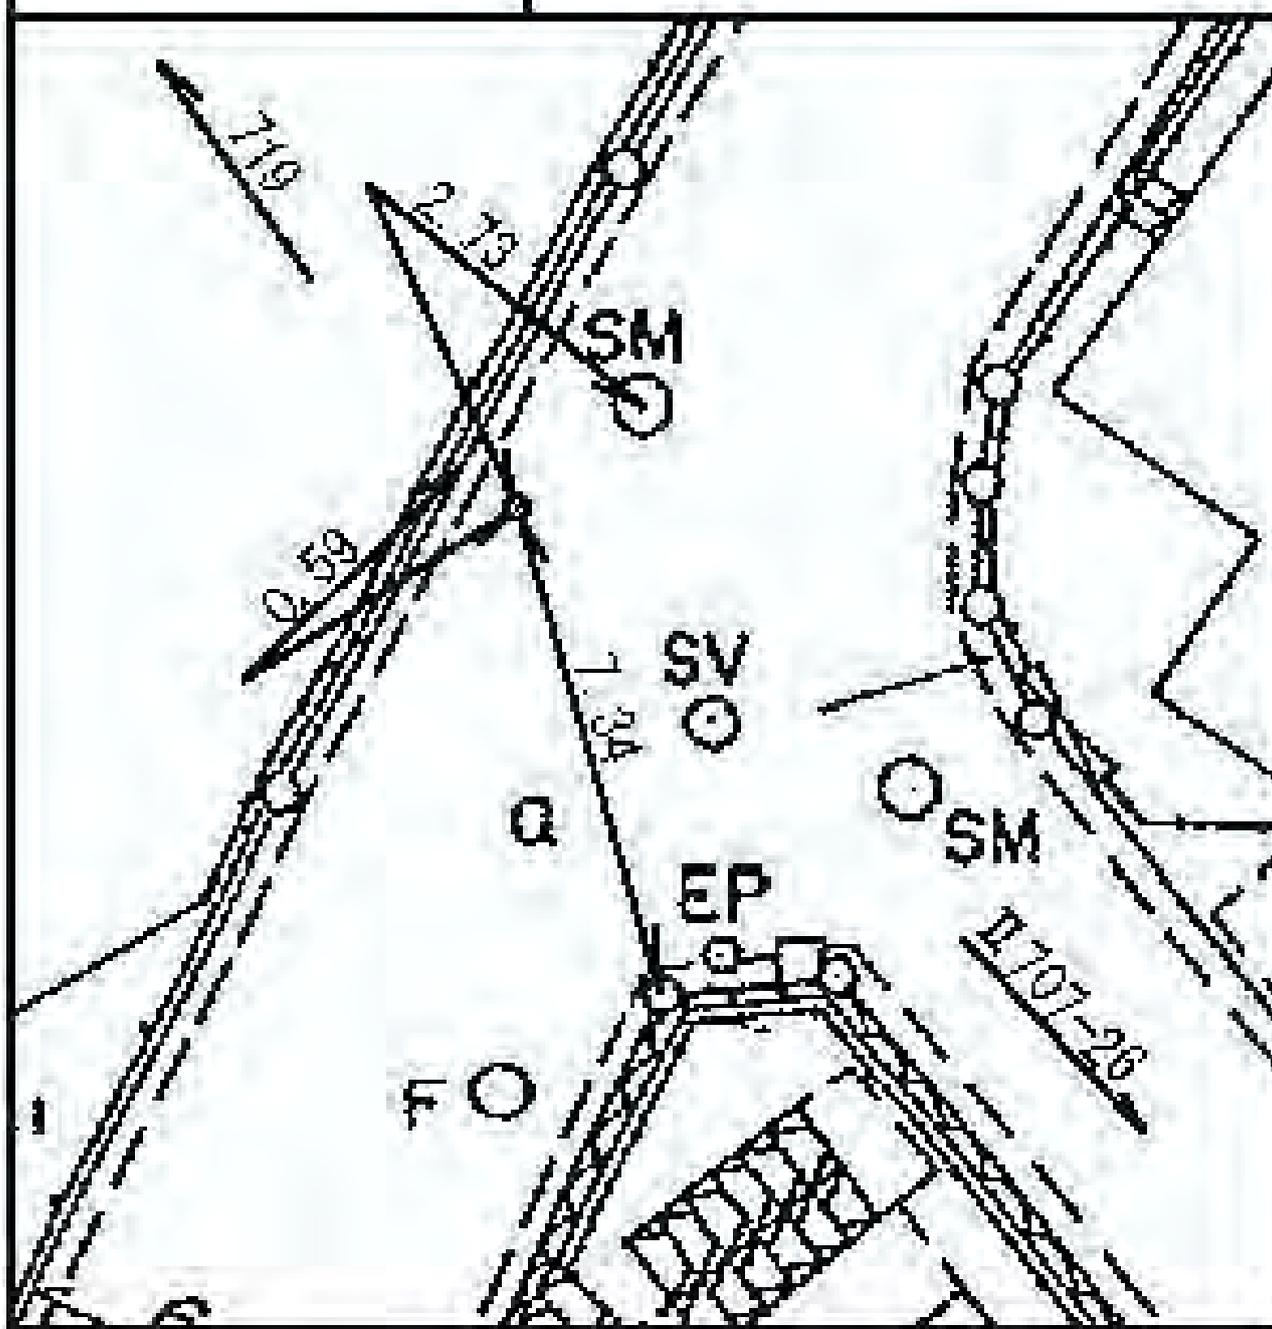


線番号	点番号	標識ノ種類	所在地
-----	-----	-------	-----

II 707	28	金属標 ● 鋸 ● 木杭 キザリ
--------	----	---------------------

要 図	
-----	--

港南区上大岡西一―二三―一九番地先

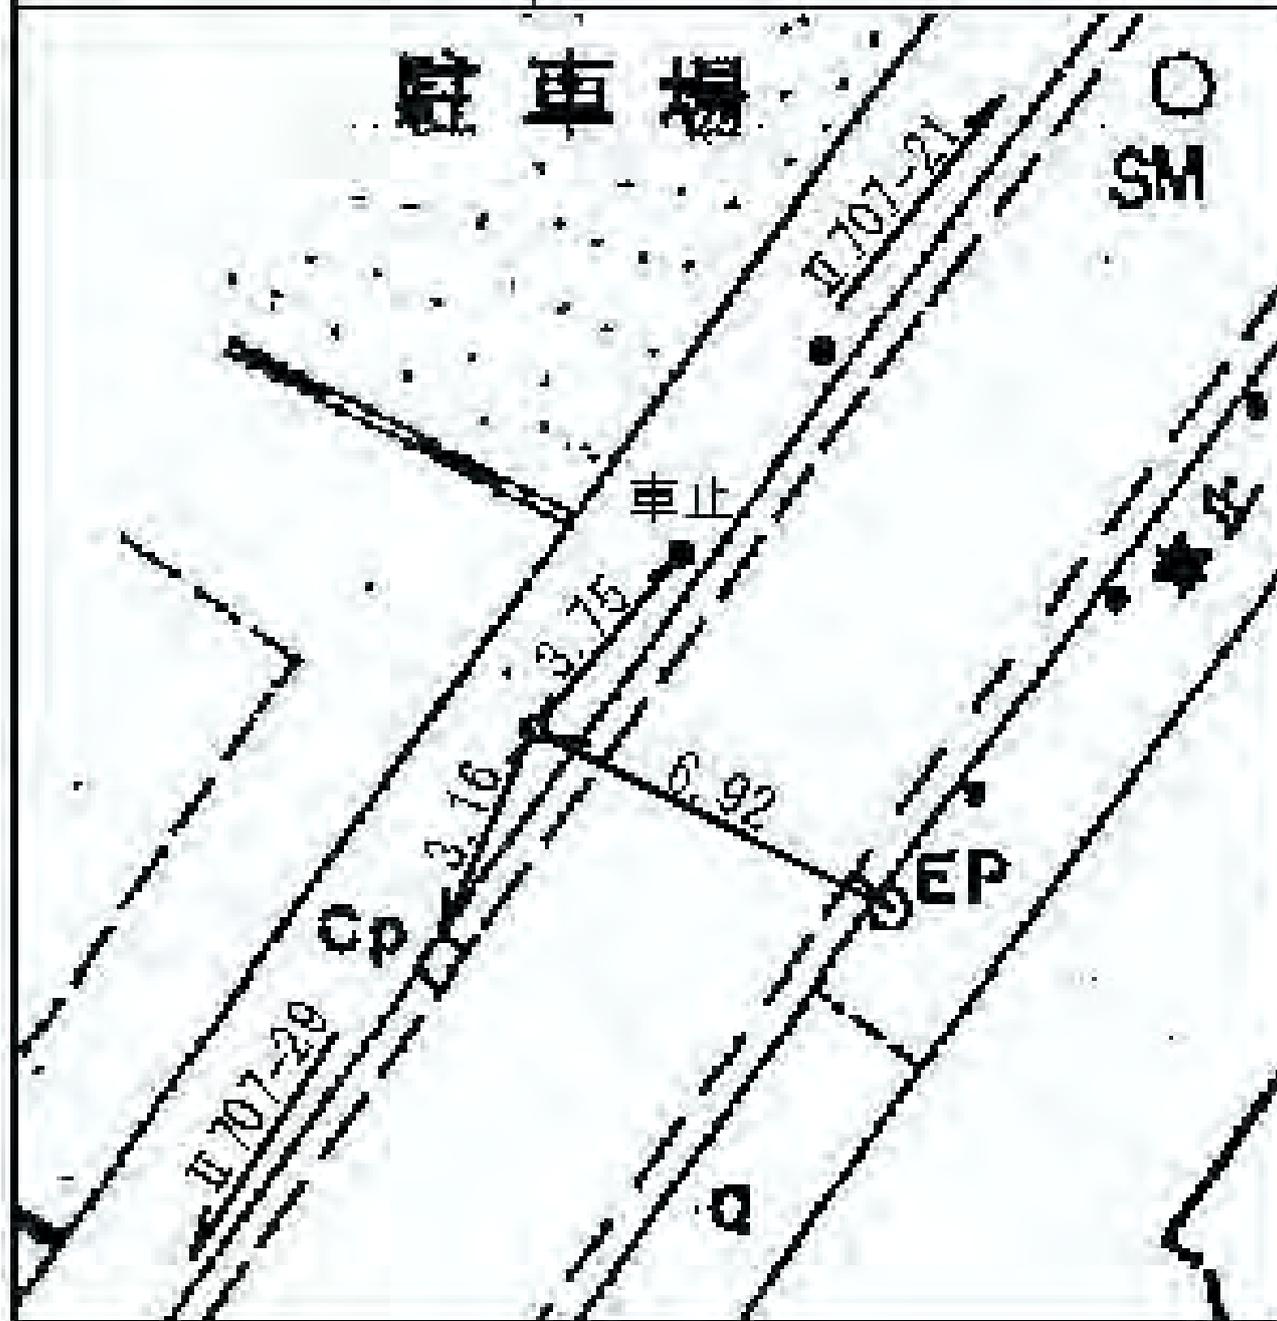


線番号	点番号	標識ノ種類	所在地
-----	-----	-------	-----

II 707	29	<span style="border: 1px solid black; border-radius: 50%; padding: 2px;">金属標</span> ● 鋸 ● 木杭
--------	----	--

港南区上大岡西一―一九―八番地先

要 図

キザ三

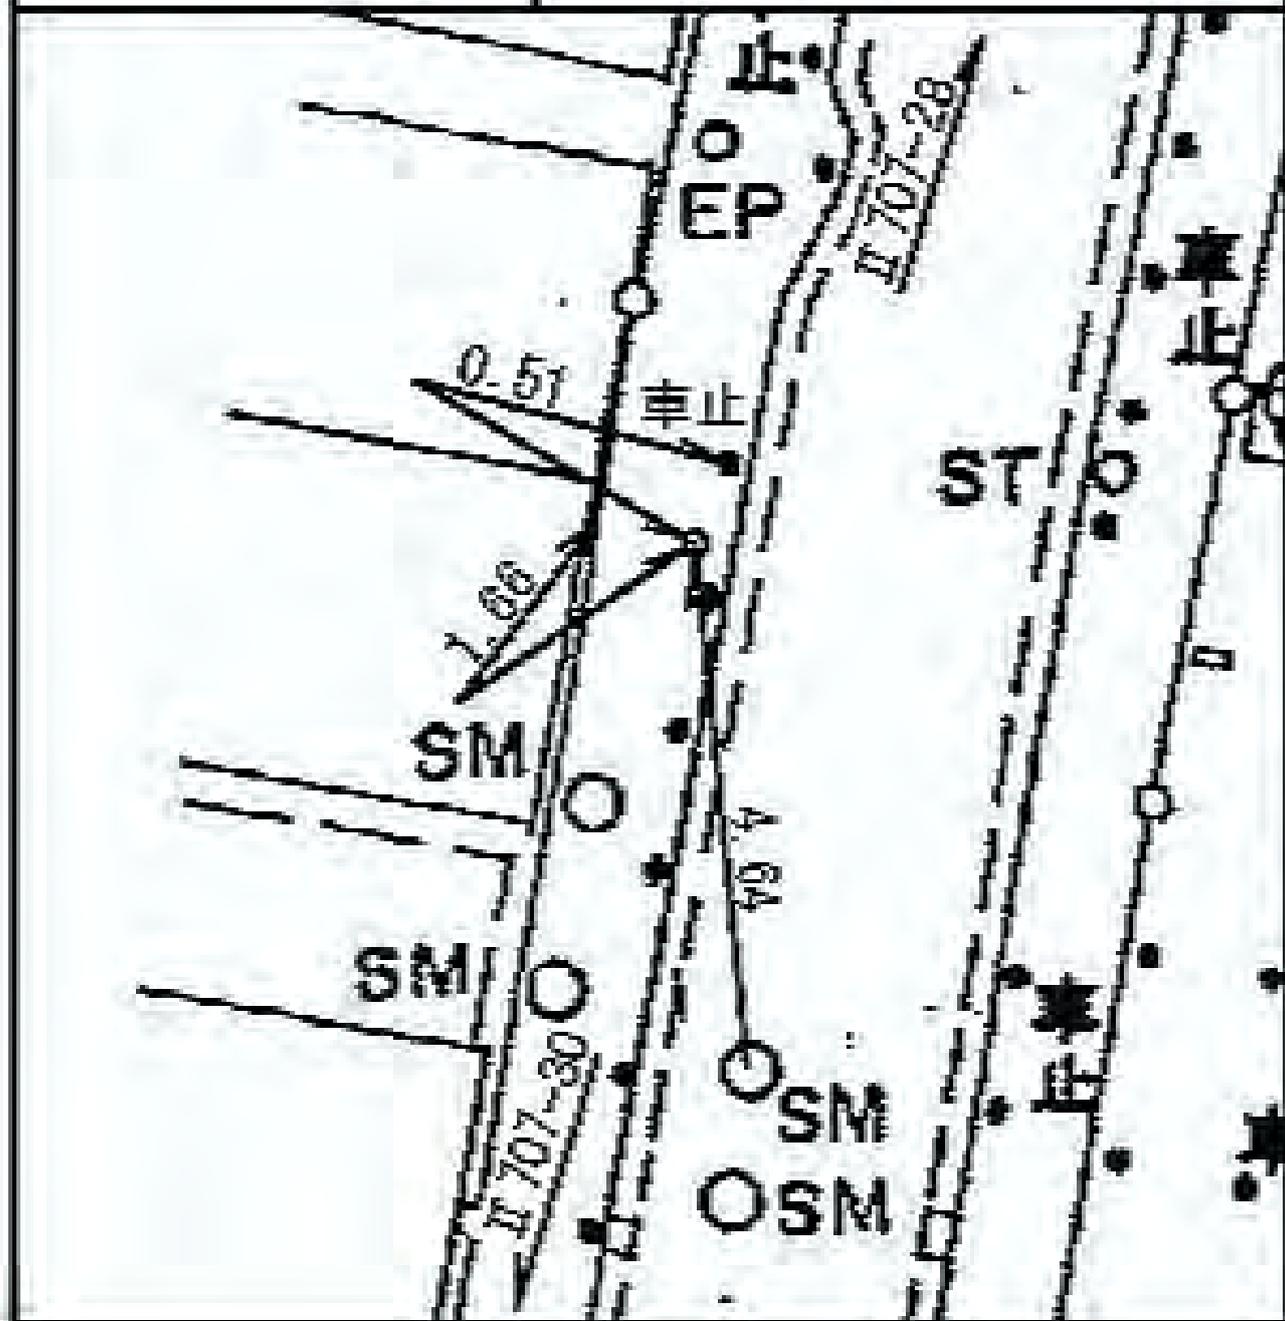

所在地

港南区上大岡西二-10-15番地先

標識ノ種類

金属標 ● 鋏 ● 木杭

キザミ


点番号

30

線番号

II 707


要 図

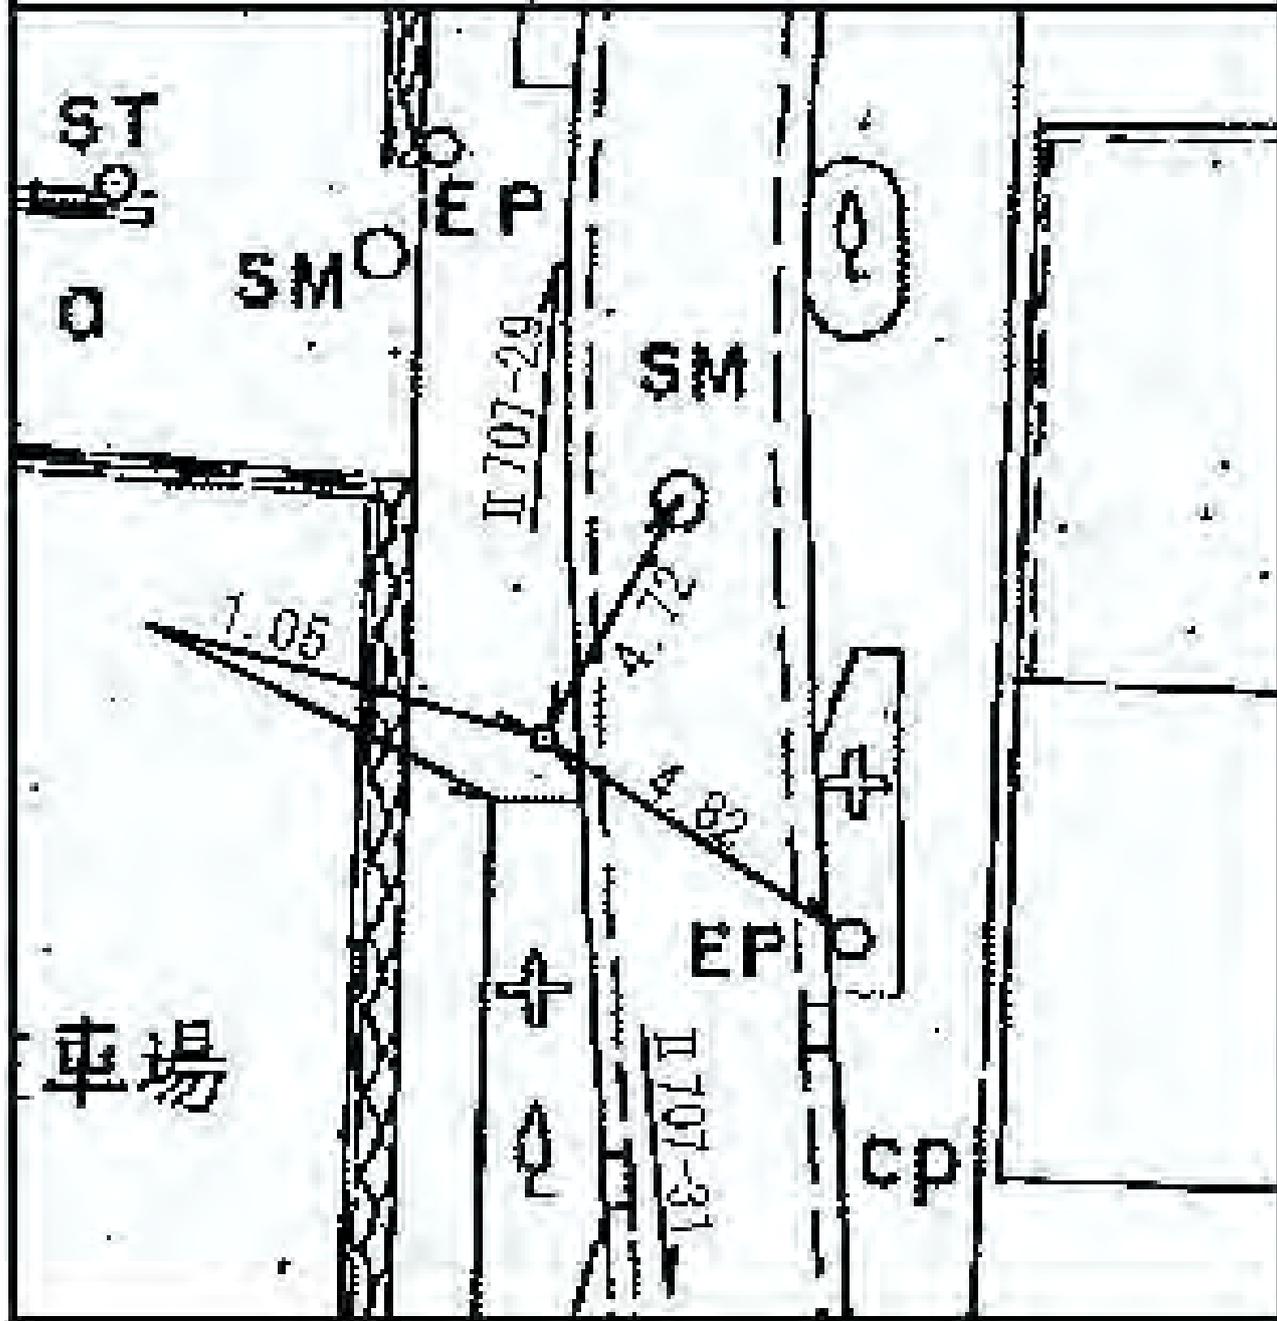

線番号	点番号	標識ノ種類	所在地
-----	-----	-------	-----

II 707	31		港南区上大岡西二一五番地先
--------	----	--	---------------

要 図	キザ三	
-----	-----	--

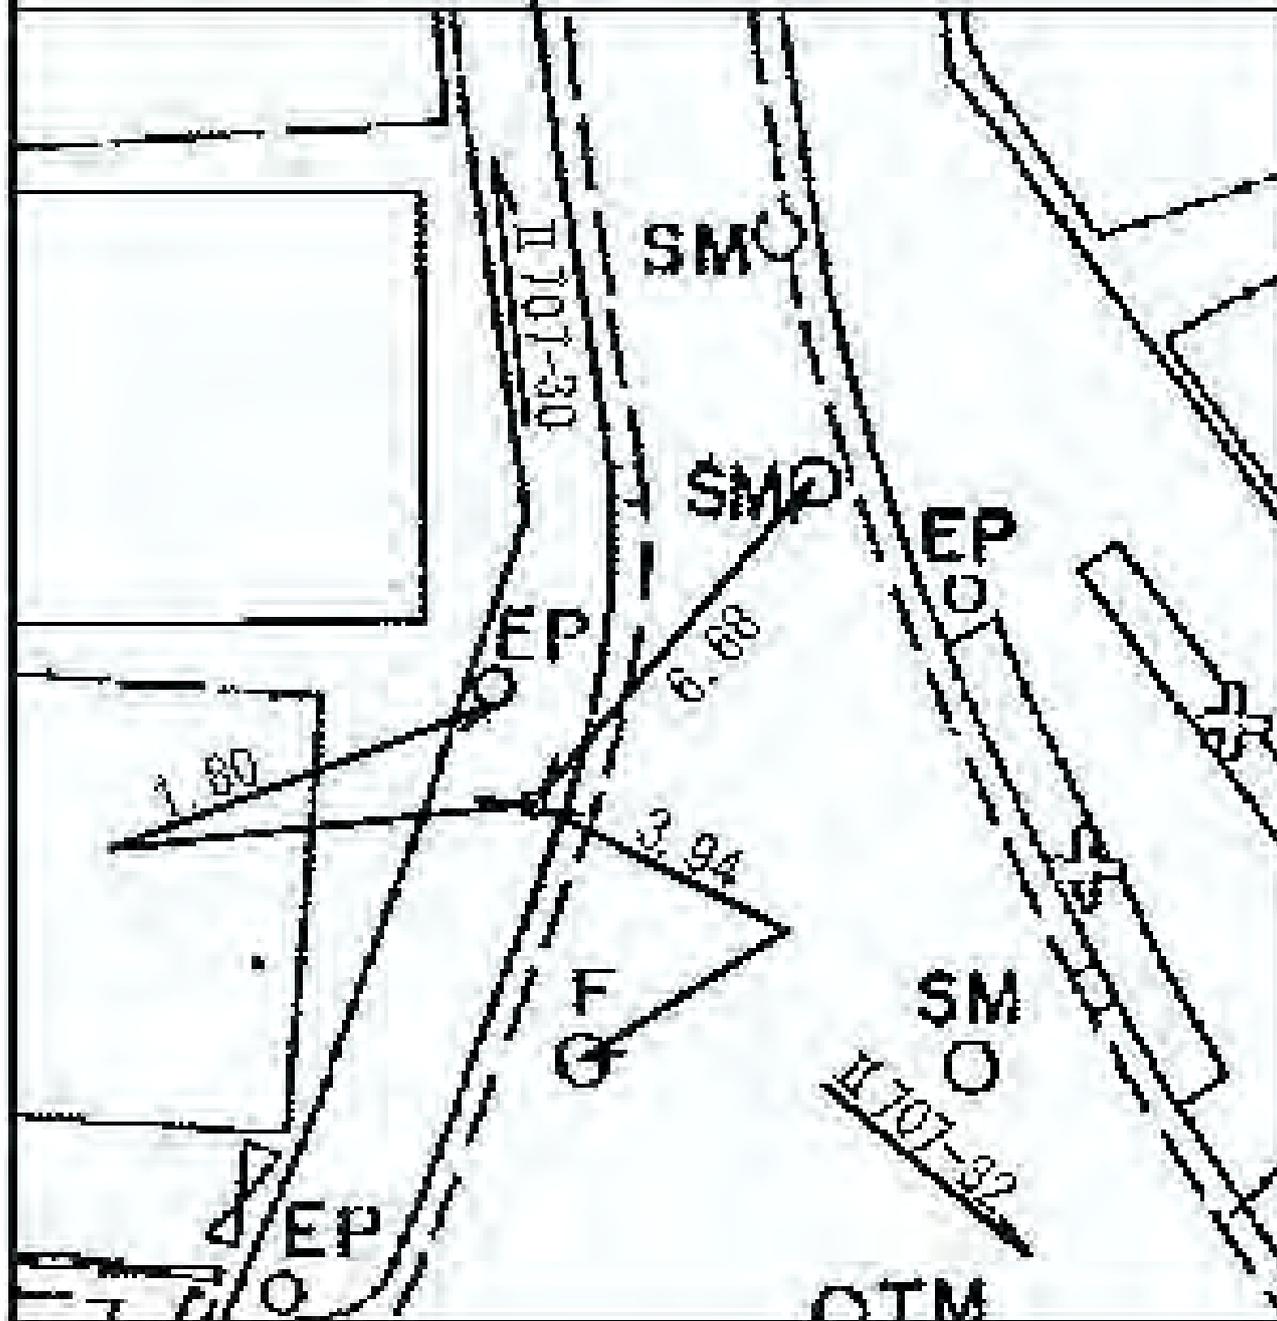


港南区上大岡西二一五番地先

線番号	点番号	標識ノ種類	所在地
-----	-----	-------	-----


II 707	33	金属標 ● 鋸 ● 木杭 キザニ	港南区港南中央通一四番地先
--------	----	---------------------	---------------

要 図	
-----	--

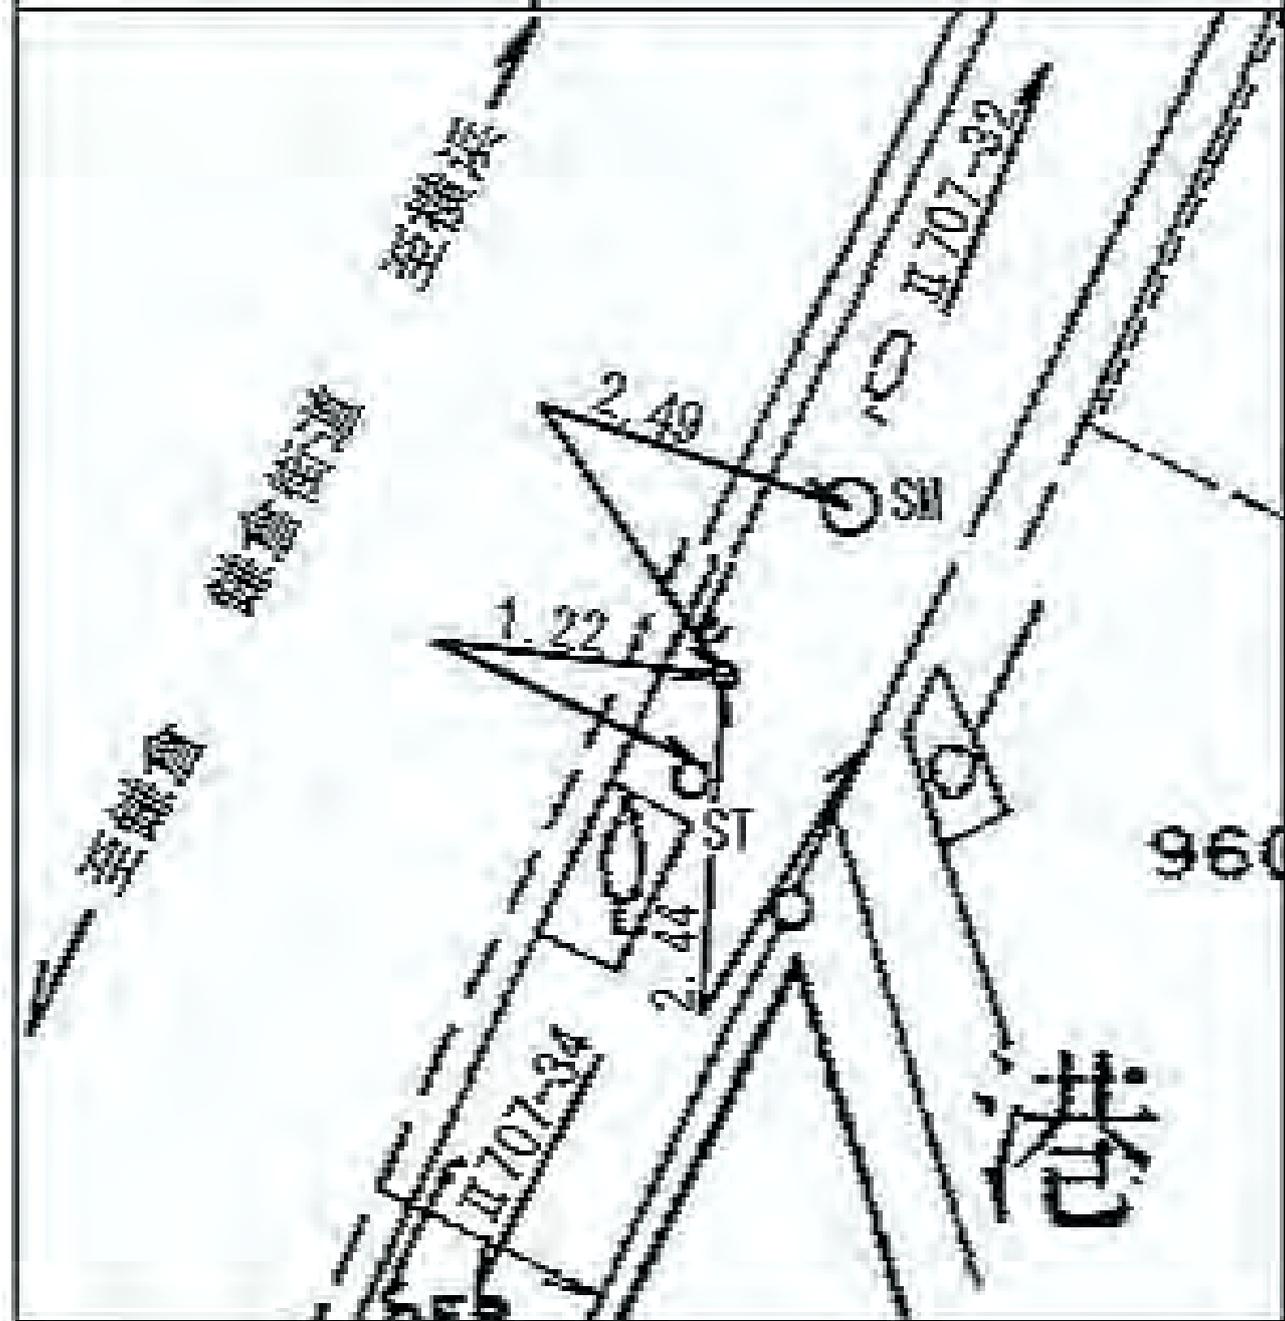

港南区港南中央通一四番地先

線番号	点番号	標識ノ種類	所在地
H 707	34	金属標 ■ 鋸 ■ 木杭 キザニ	港南区港南中央通一三番地先
要 図			

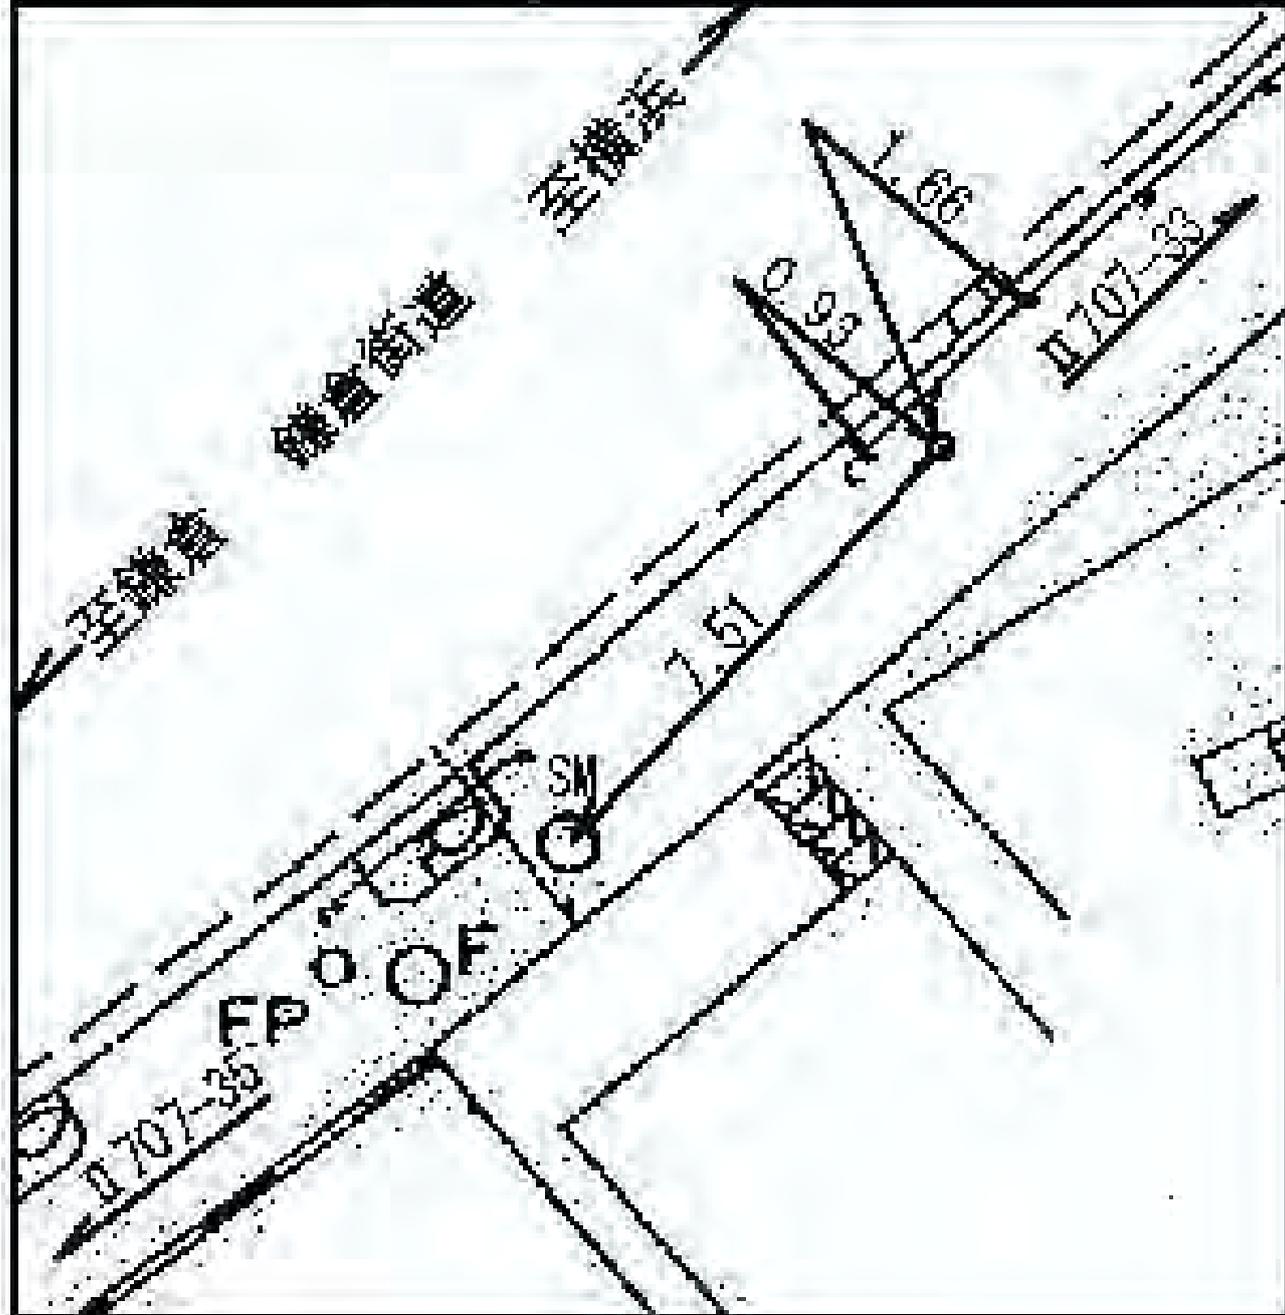

所在地

港南区港南中央通二二三番地先

標識ノ種類

金属標・鋸・木杭

ササ


点番号

35


線番号

II 707

要 図

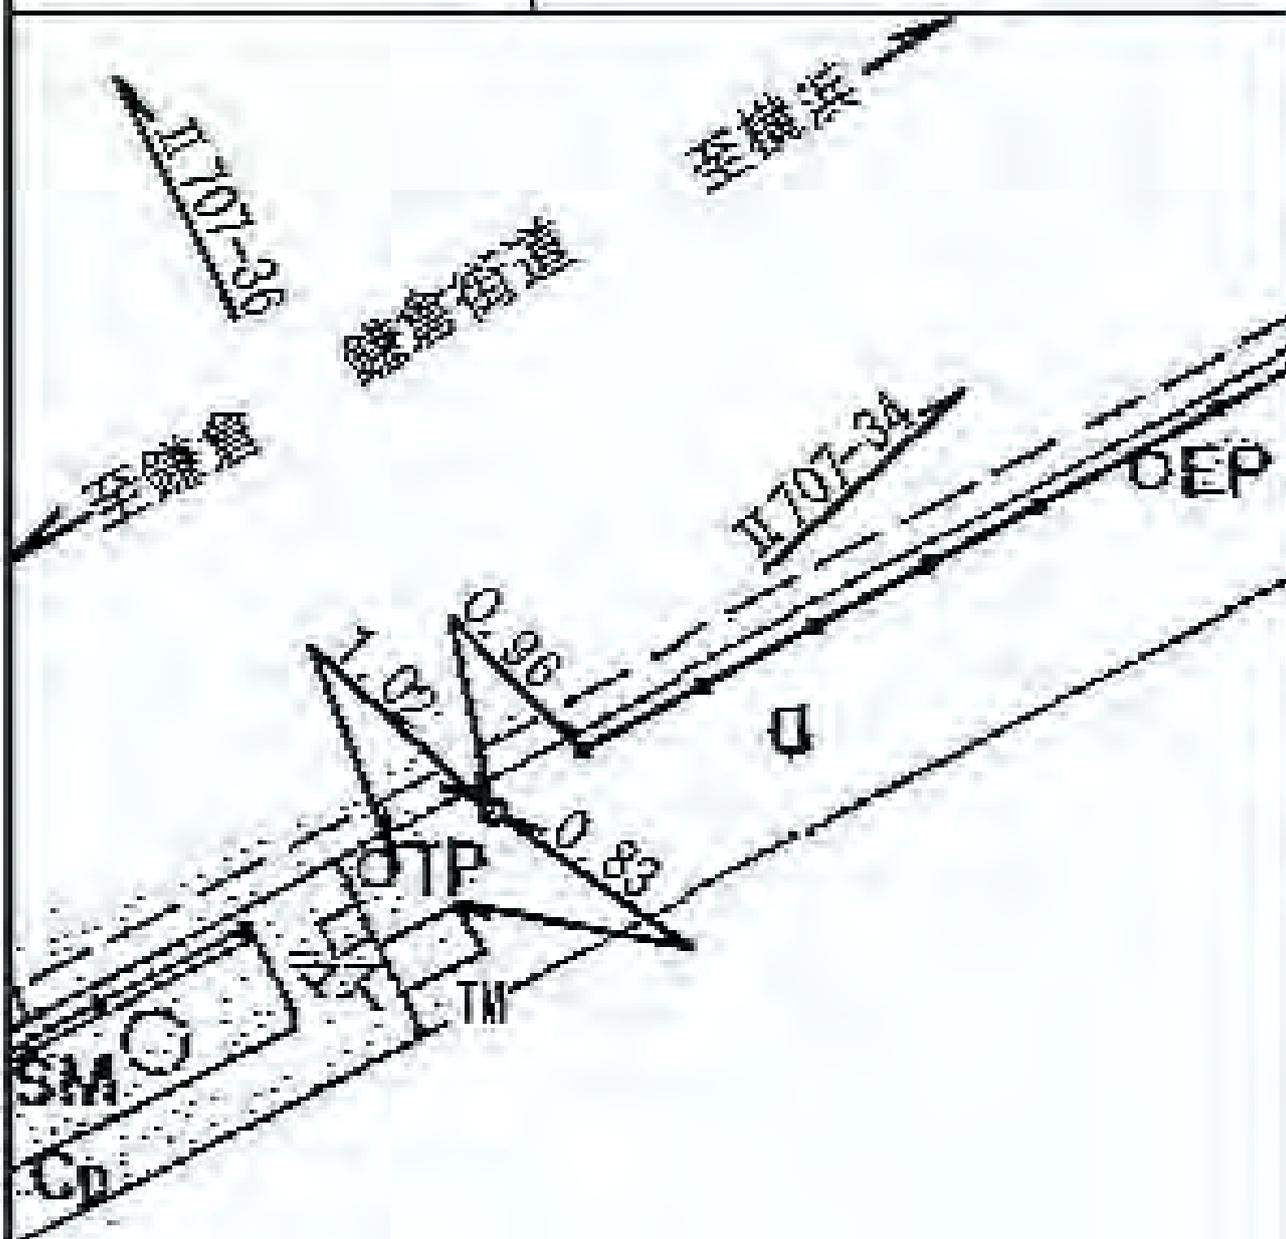

線番号	点番号	標識ノ種類	所在地
II 707	37	金属標・鋌・木杭 キザミ	港南区港南一―三―七番地先
要 図			

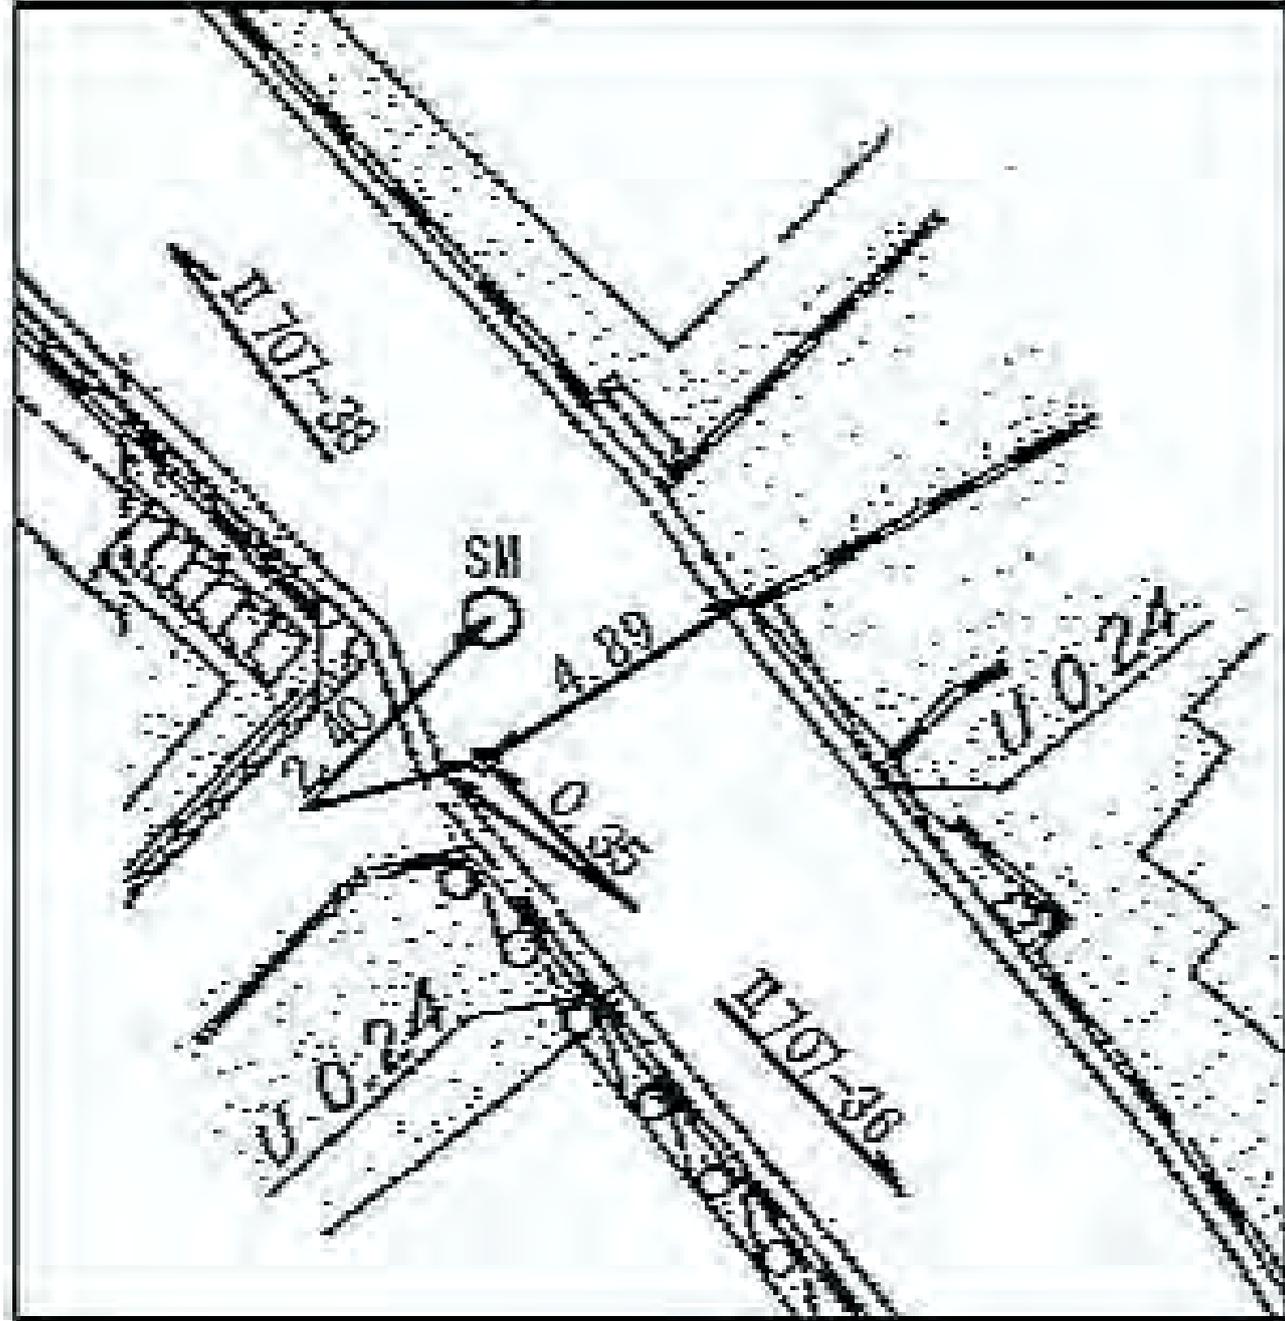

所在地

港南区港南二一九一四番地先

標識ノ種類

金属標 ● 鋸 ● 木杭

キザニ


点番号

38

線番号

II 707

要 図

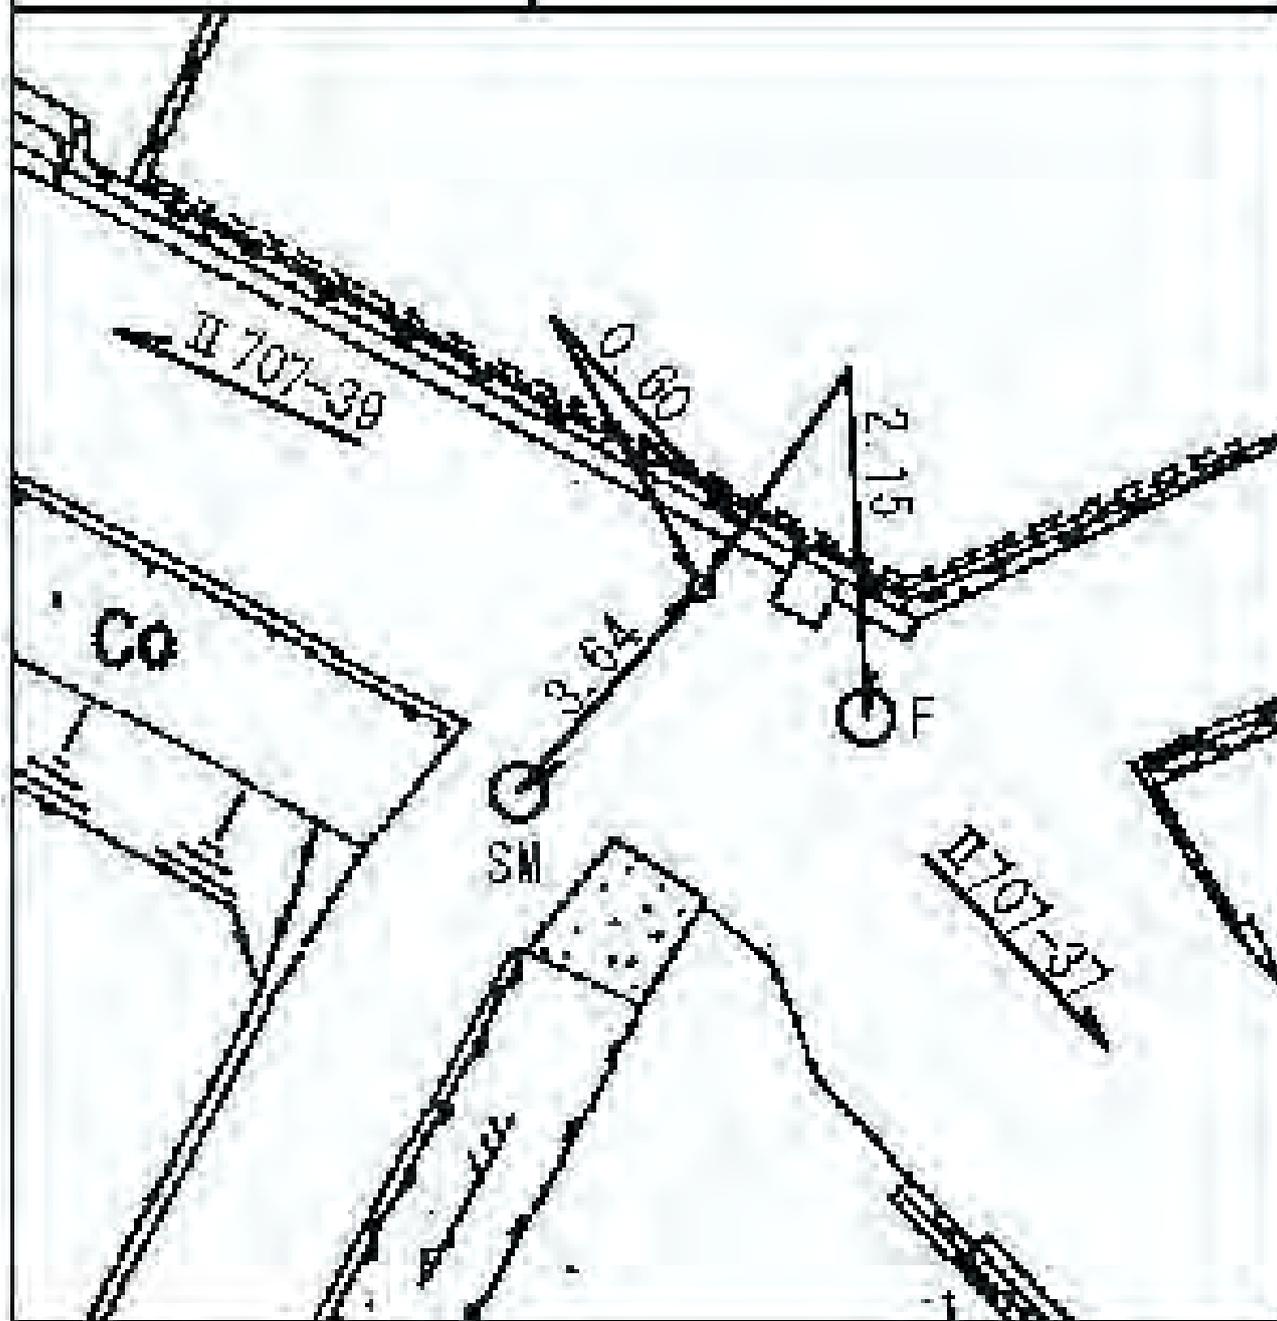


線番号	点番号	標識ノ種類	所在地
-----	-----	-------	-----

II 707	39	金属標 ● 鋸 ■ 木杭 キザミ
--------	----	---------------------

要 図	
-----	--

港南区港南二一九一三六番地先

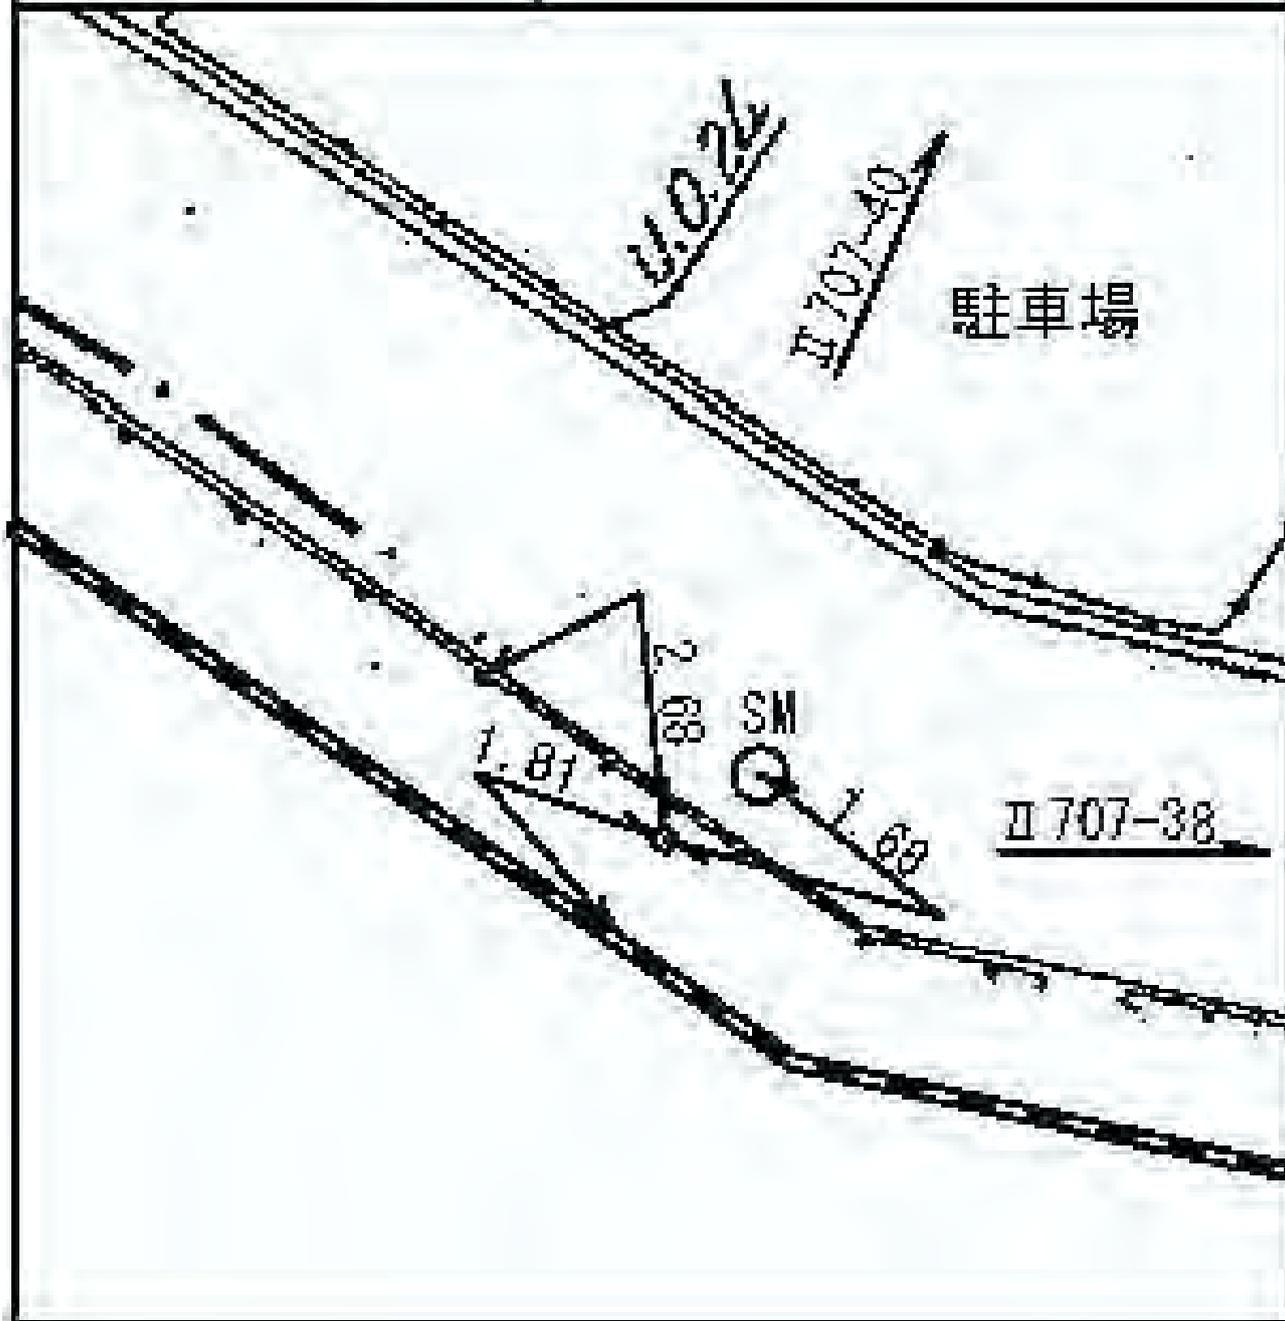


線番号	点番号	標識ノ種類	所在地
-----	-----	-------	-----

II 707	40	金属標 ● 鋸 ● 木杭 キザミ
--------	----	---------------------

要 図


港南区港南二一九一七番地先

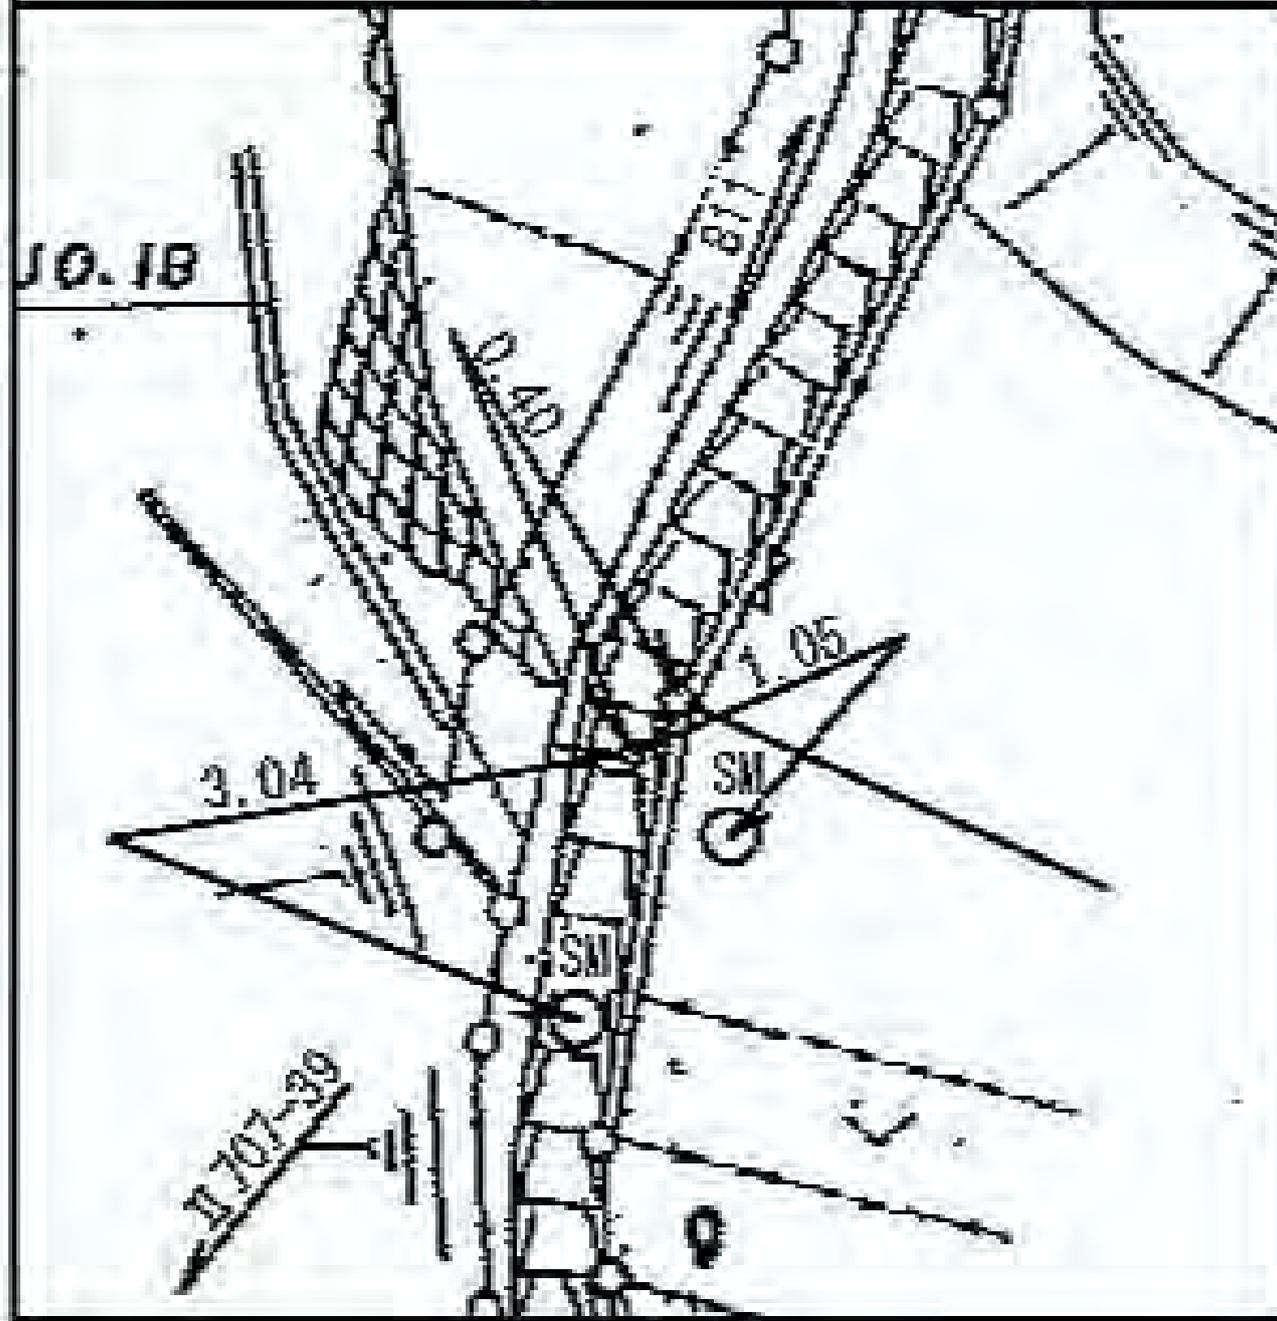

線番号	点番号	標識ノ種類	所在地
-----	-----	-------	-----

II 707	41	<div style="border: 1px solid black; border-radius: 50%; padding: 5px; display: inline-block;">金属標</div> ● 鋌 ● 木杭	港南区上大岡西三―六―一二番地先
--------	----	---	------------------

要 図	キザ三	
-----	-----	--

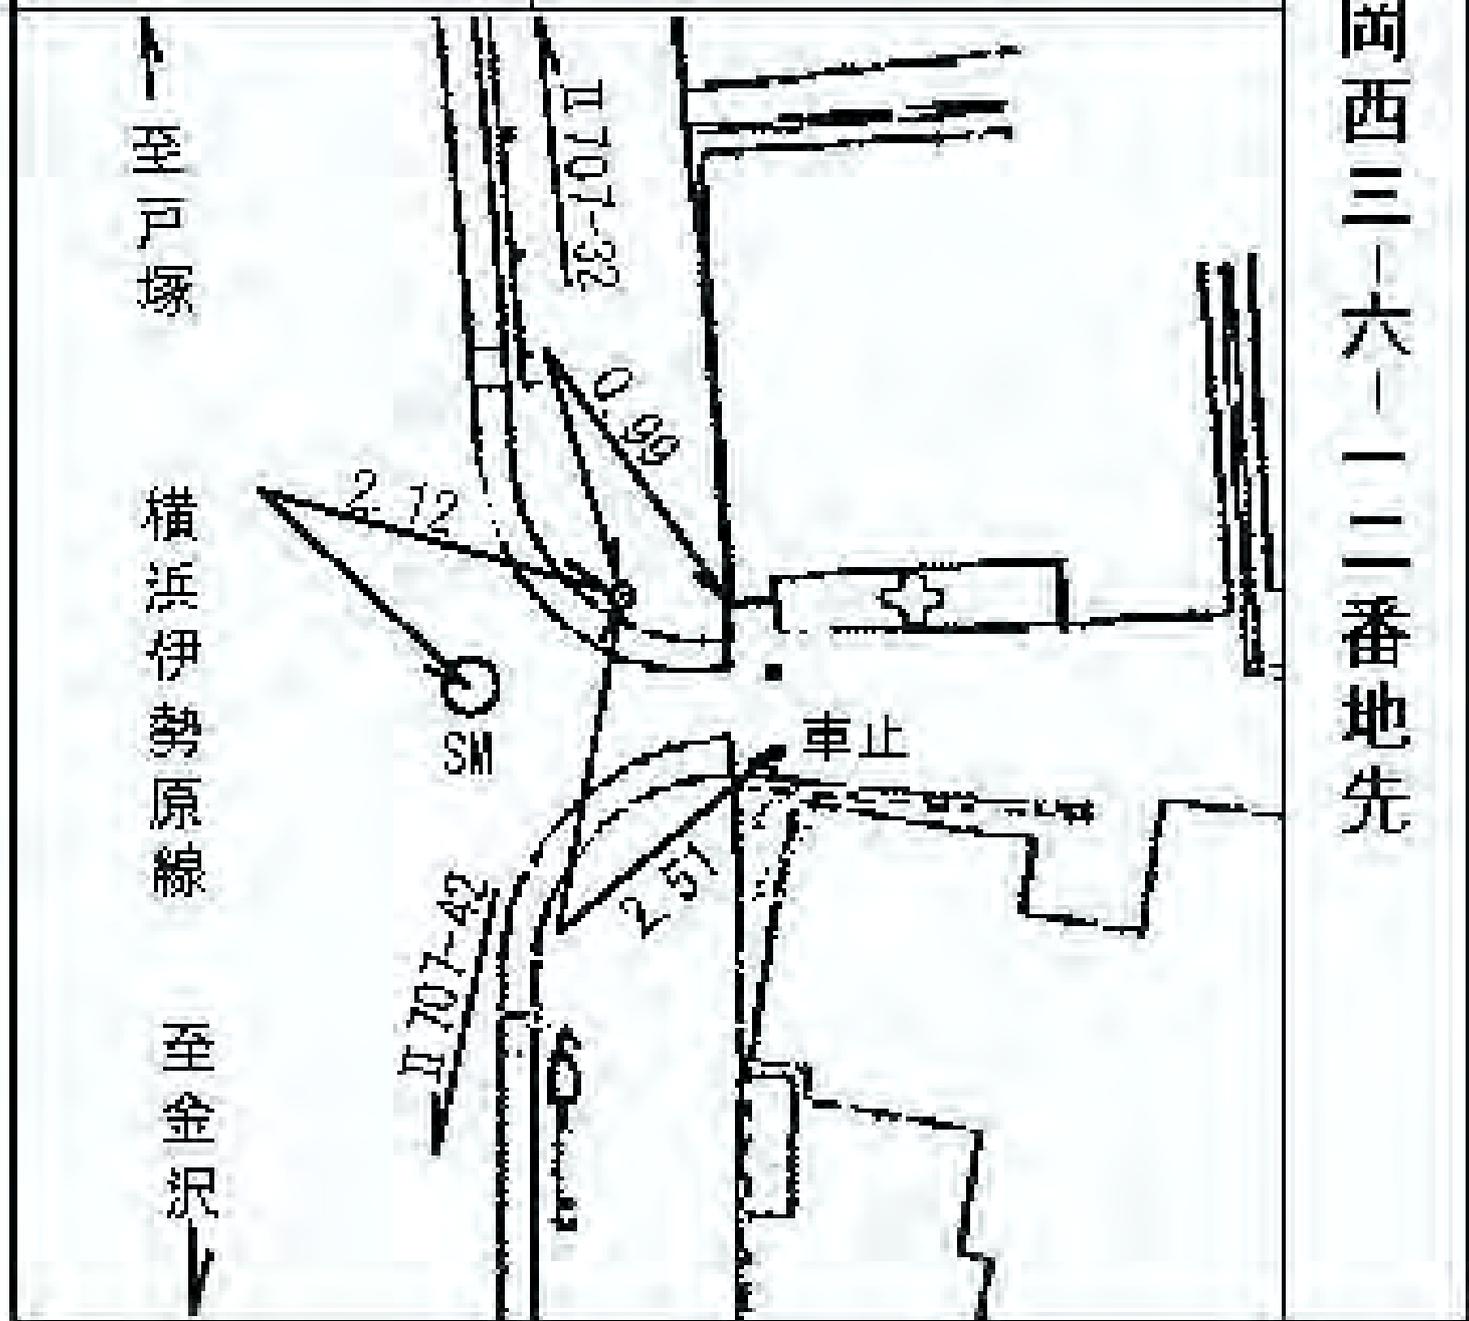

所在地

港南区上大岡西三―三―一九番地先

標識ノ種類

金属標・鋸・木杭

サザニ


点番号

42

線番号

II 707

要 図

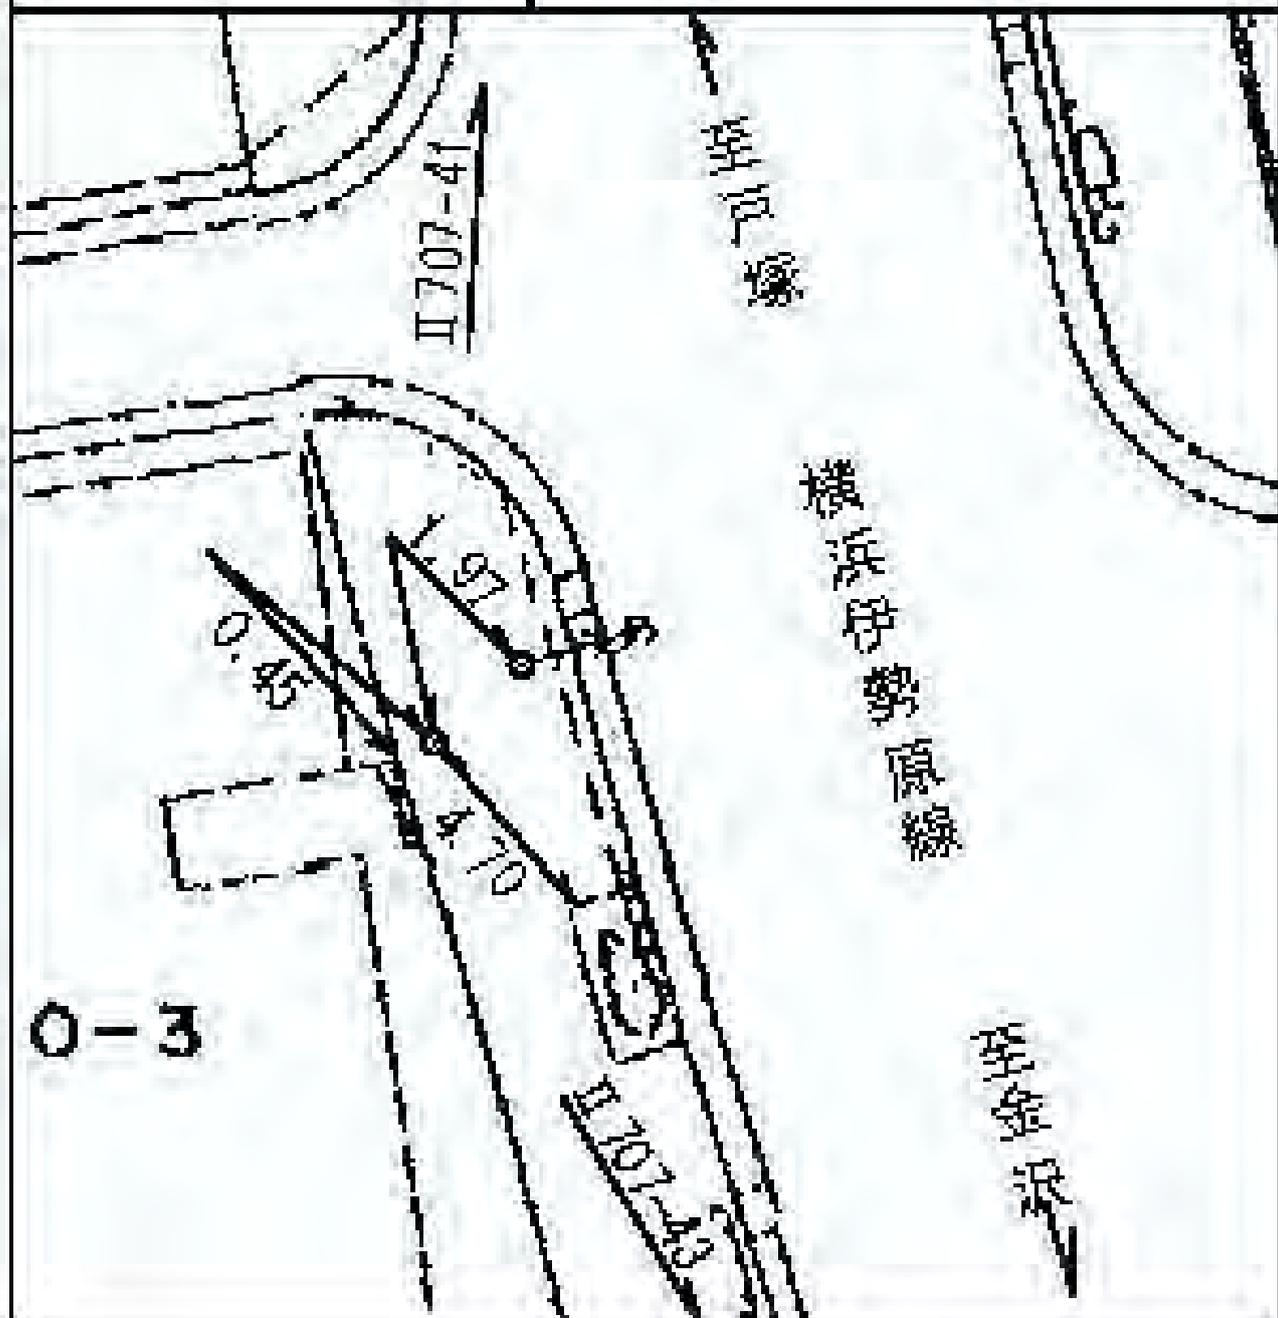

所在地

港南区上大岡西三一九一六番地先

標識ノ種類

金属標 ● 鋌 ● 木杭

キザ三


点番号

43

線番号

II 707

要 図

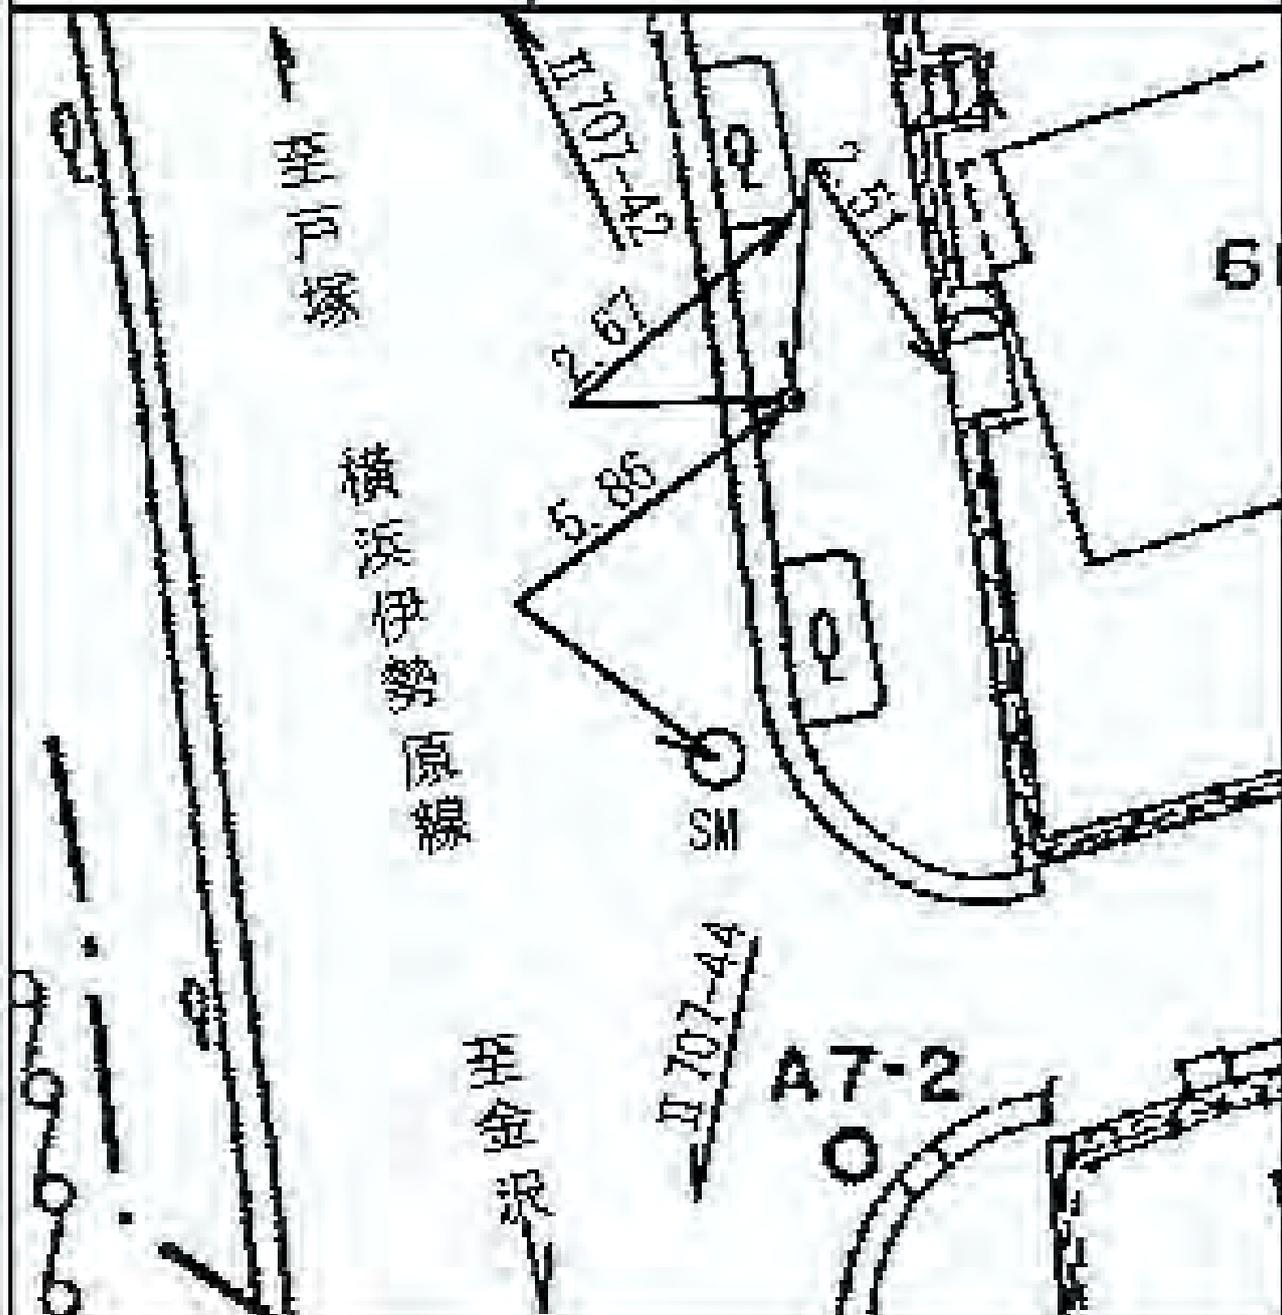


線番号	点番号	標識ノ種類	所在地
-----	-----	-------	-----

II 707	44	金属標 ● 鋌 ● 木杭 三ツサキ
--------	----	----------------------

要 図

港南区笹下一一五一一六番地先

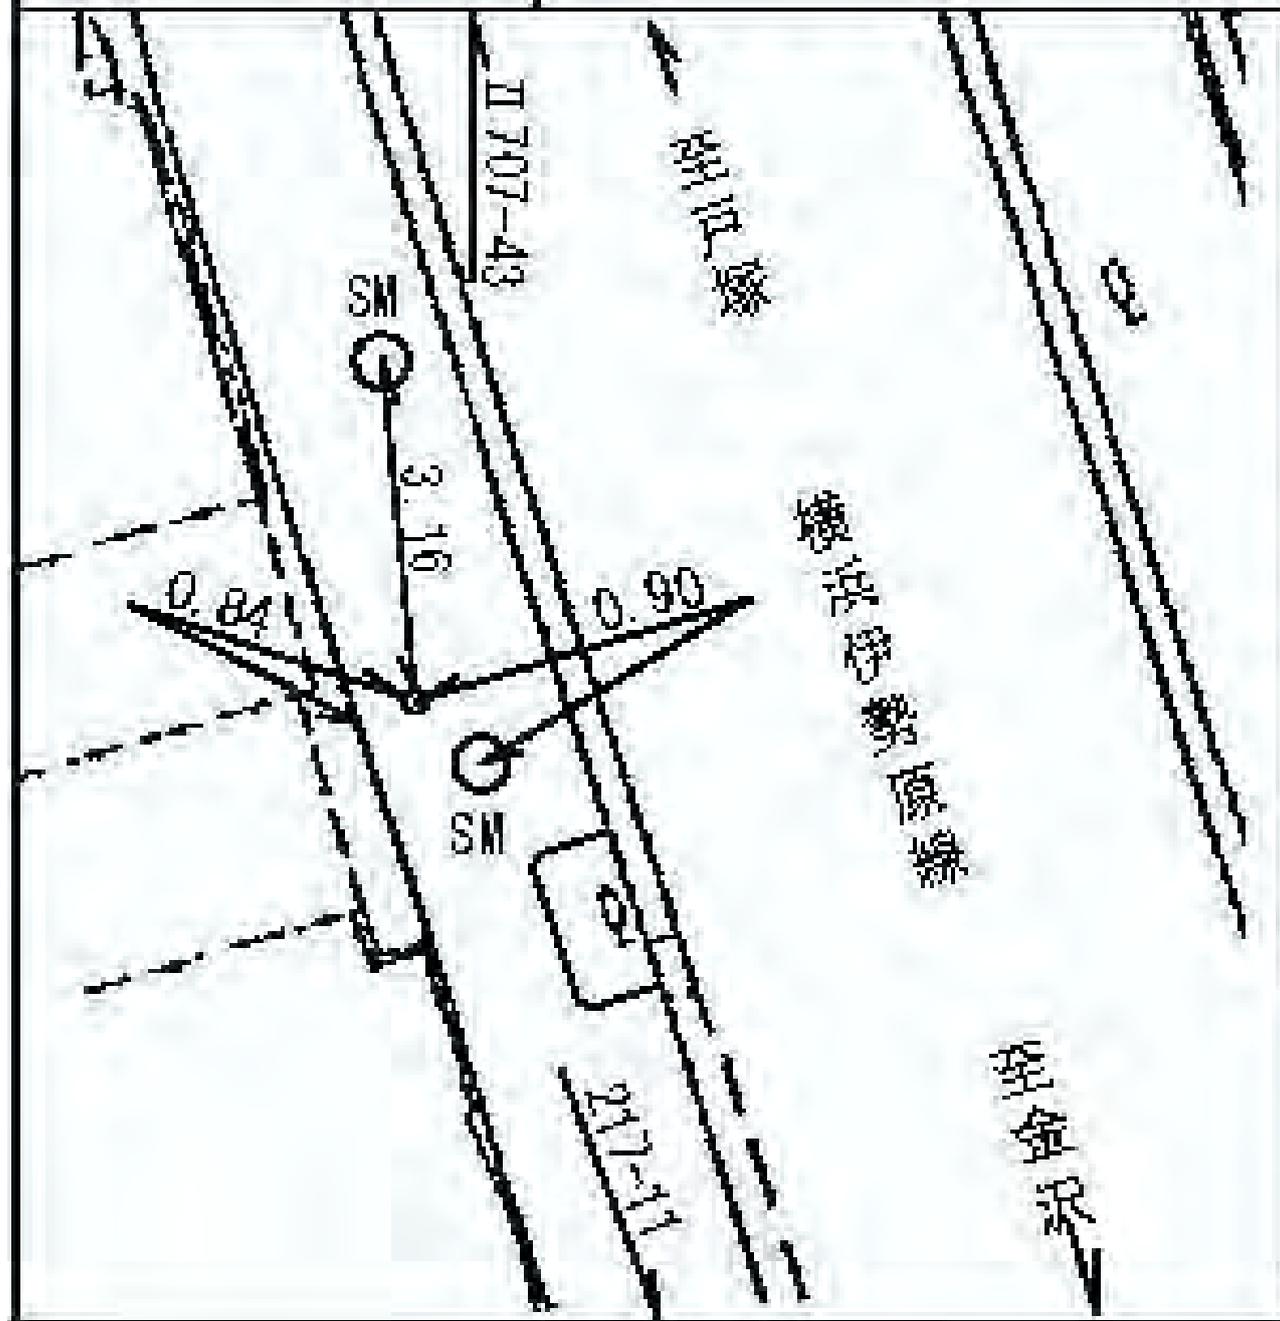

所在地

港南区日野中央三―三三番地先

標識ノ種類

金属標・鋸・木杭

キザミ


点番号

1

線番号

II 708

要 図

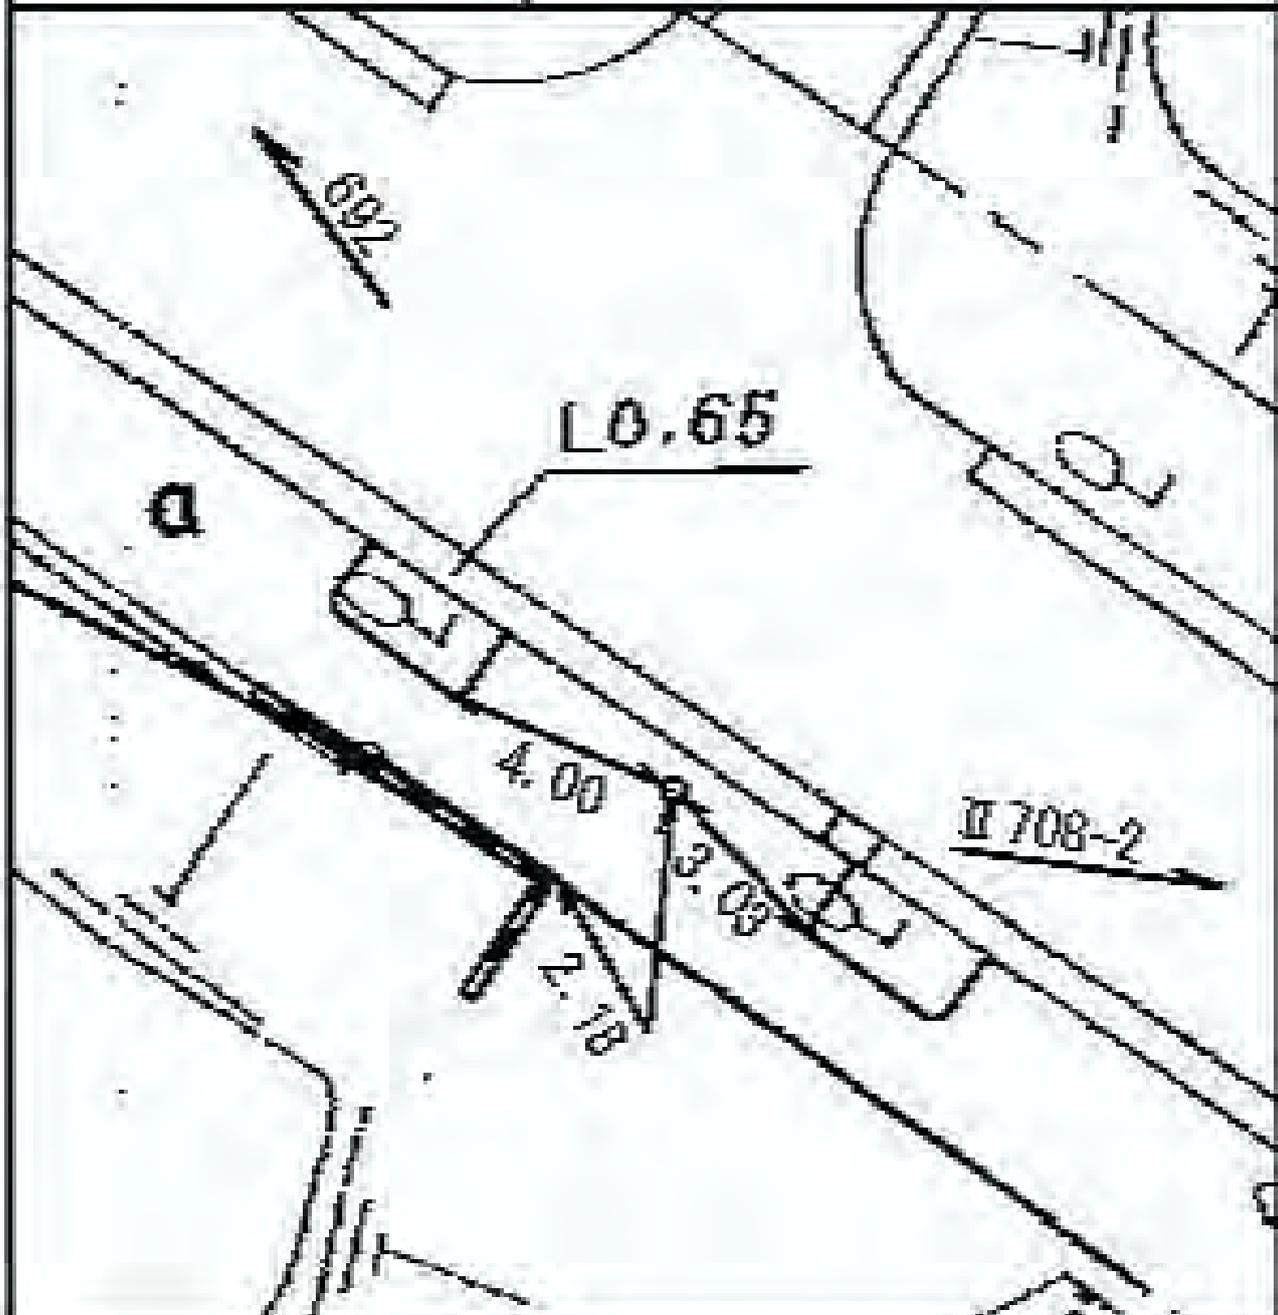

所在地

磯子区洋光台二―二番地先

標識ノ種類

金属標・鋸・木杭

キザ


点番号

2

線番号

II 708


要 図

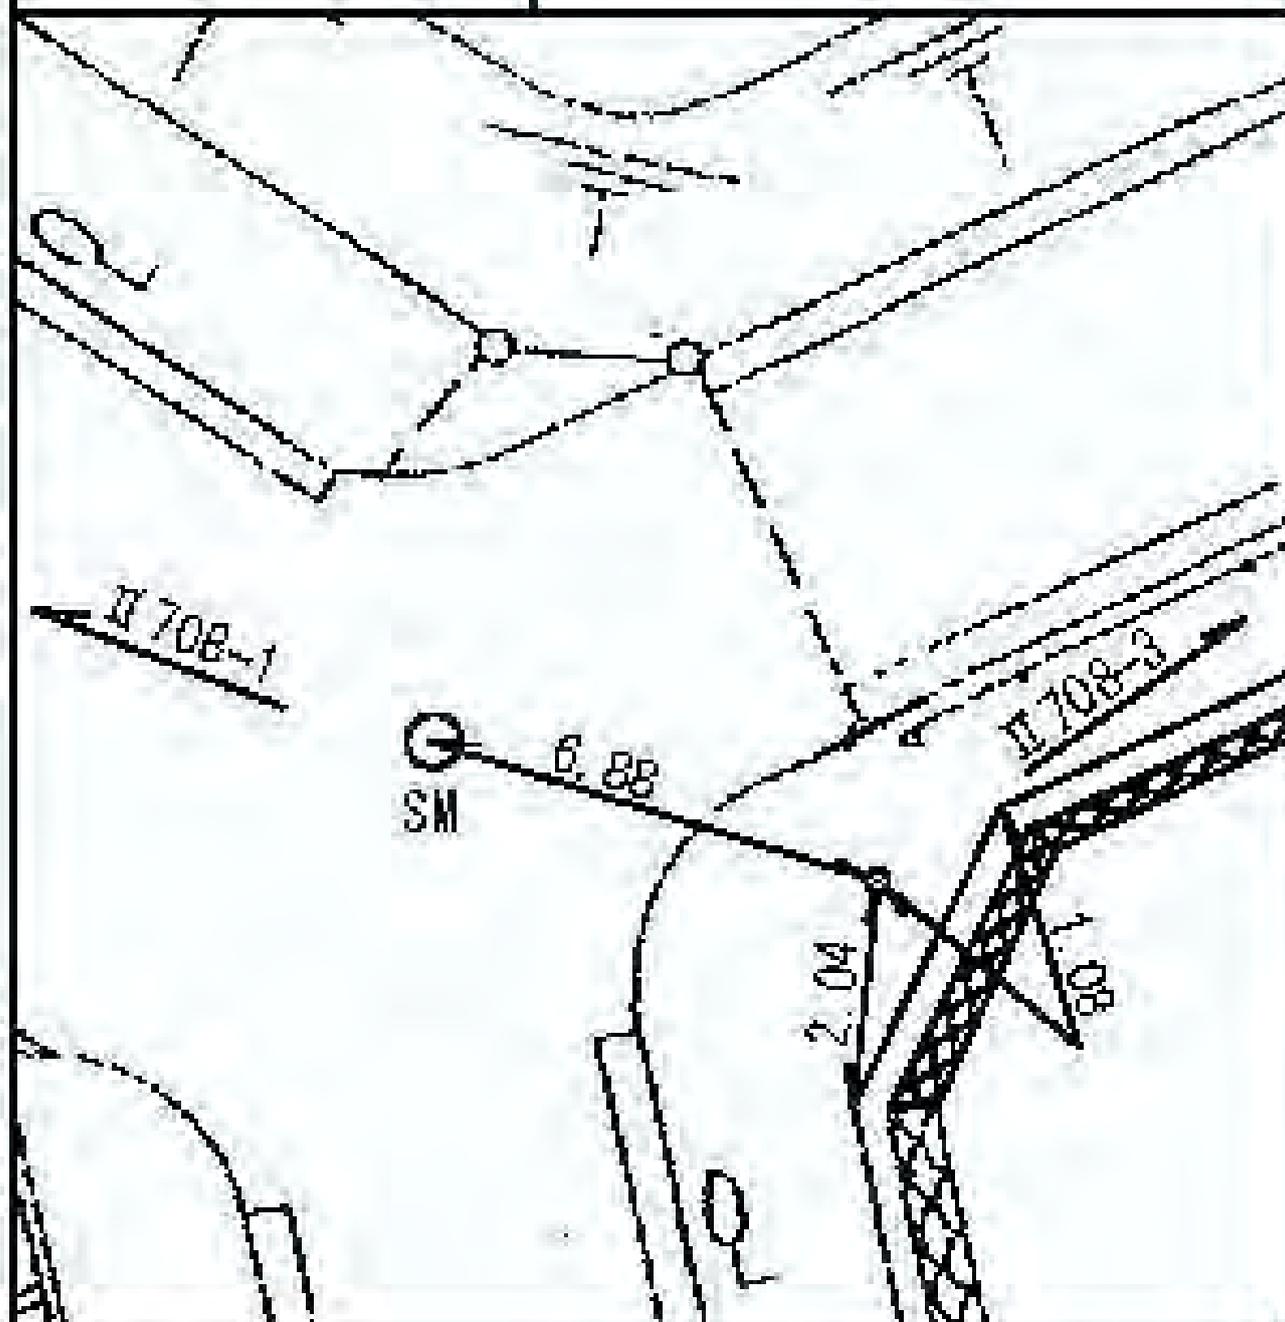

線番号	点番号	標識ノ種類	所在地
-----	-----	-------	-----

II 708	3	金属標 ● 鋸 ● 木杭 キザニ	磯子区洋光台二―一―三五番地先
--------	---	---------------------	-----------------

要 図	
-----	--

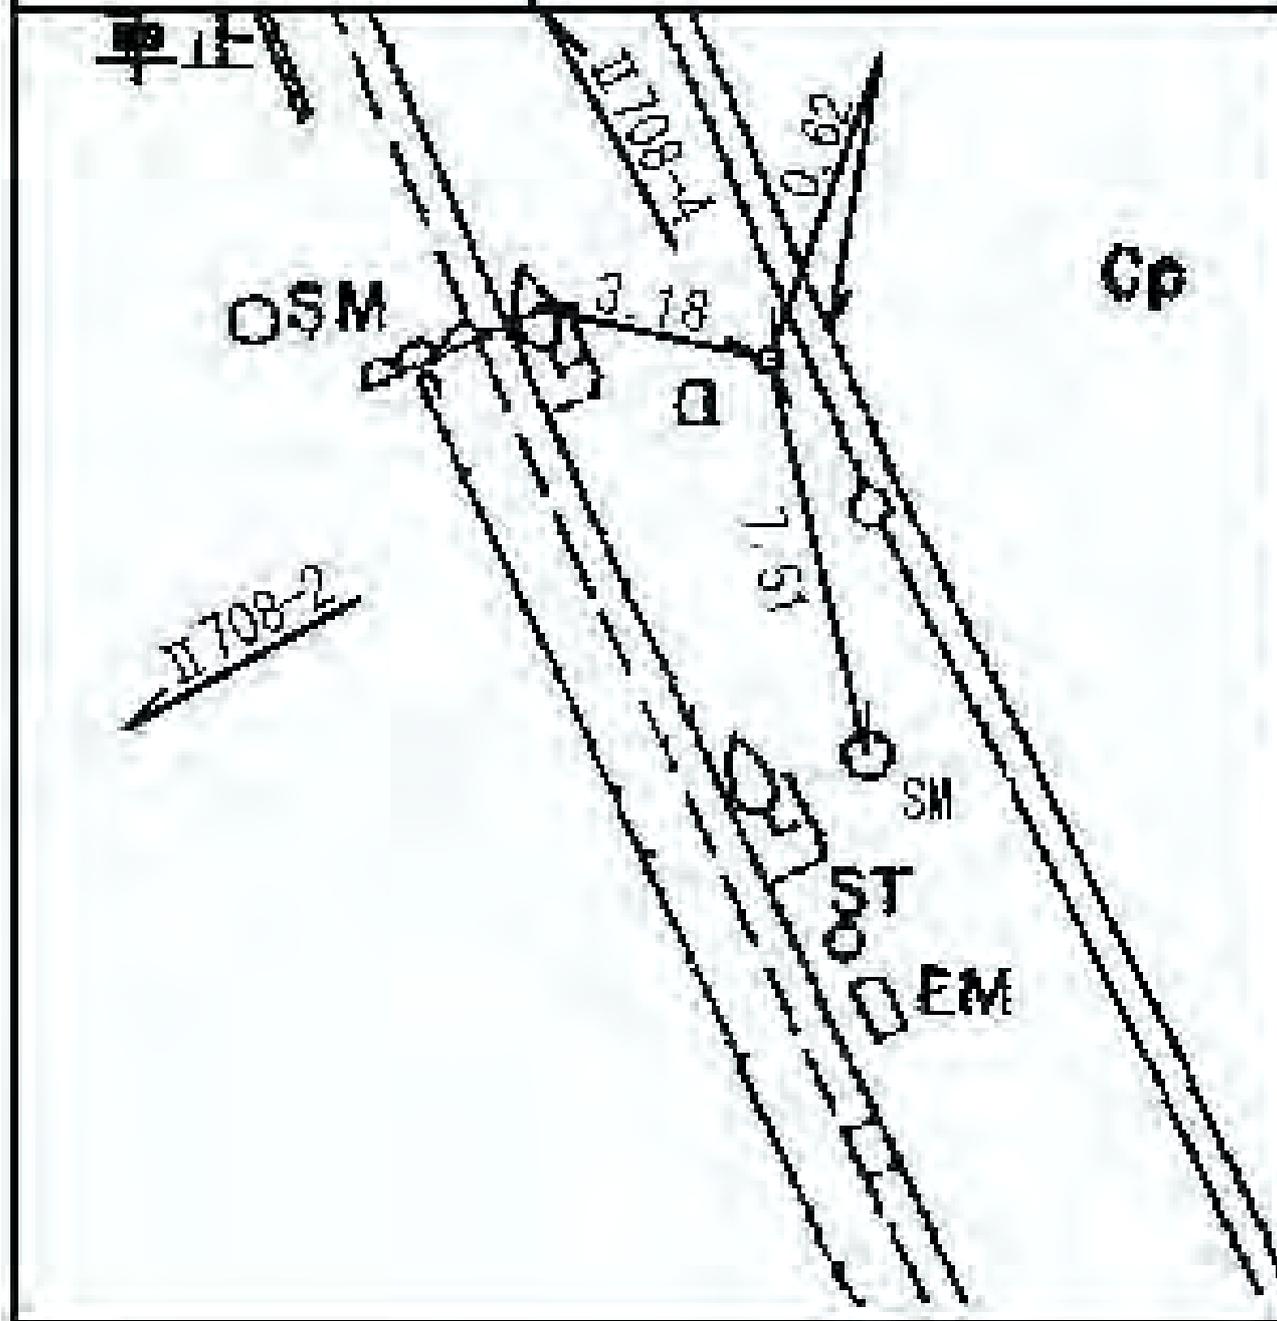

所在地

磯子区洋光台二丁目三番地先

標識ノ種類

金属標・鋌・木杭

キザミ


点番号

4

線番号

II708

要 図

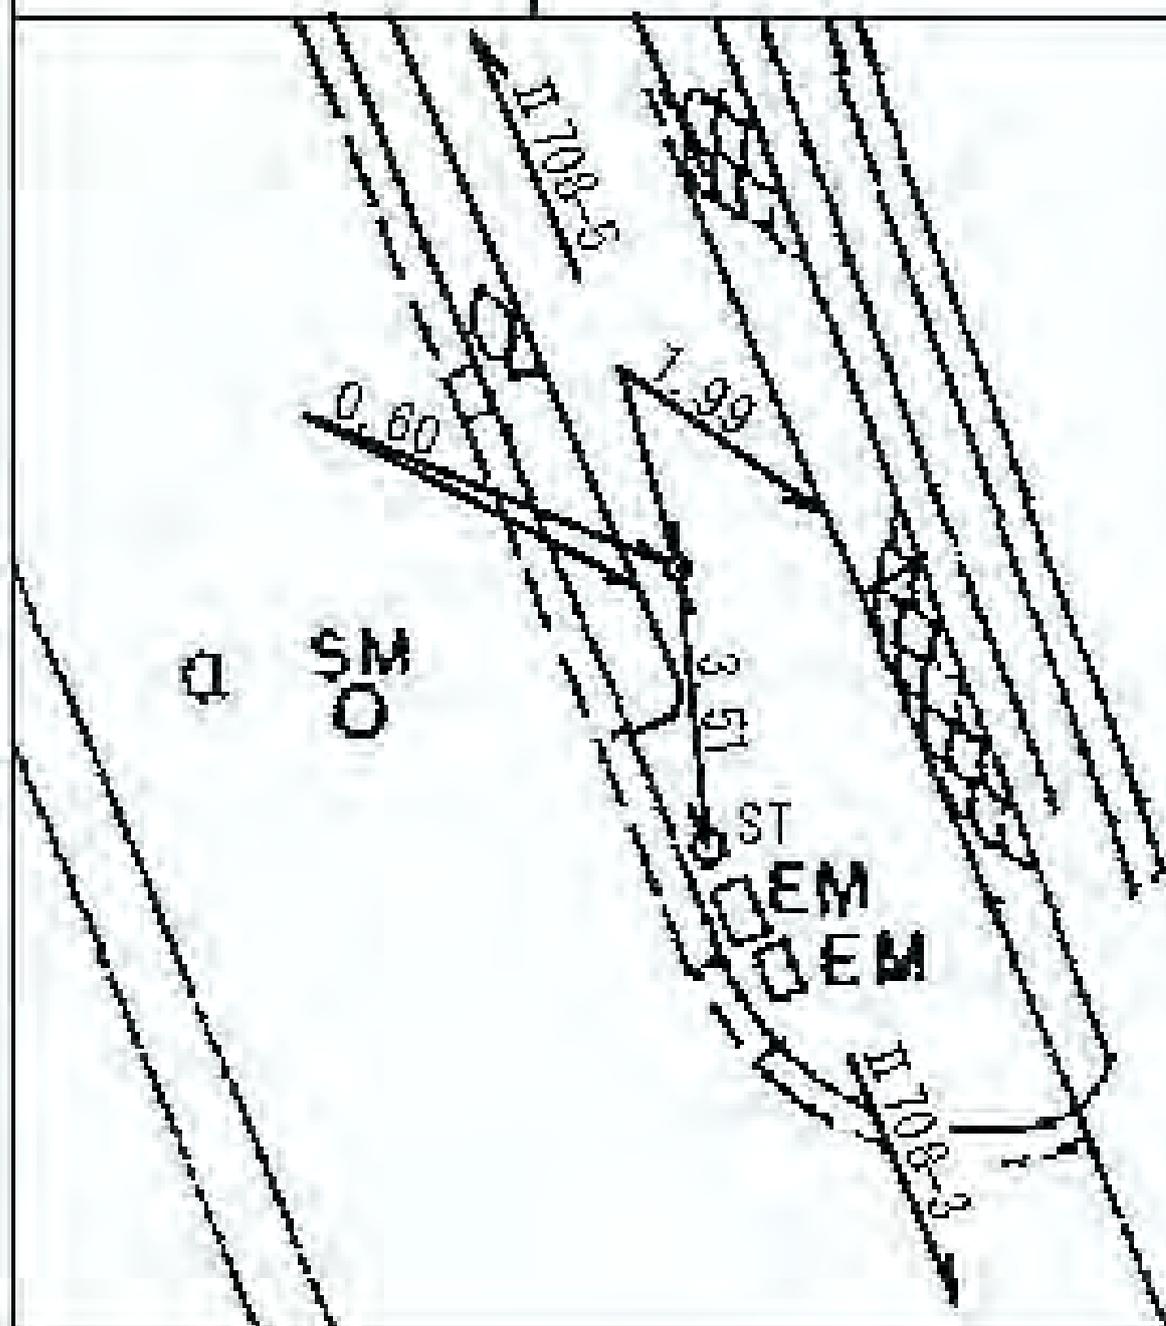

所在地

磯子区洋光台二丁目六番地先

標識ノ種類

金属標・鋌・木杭

キザミ


点番号

5

線番号

II 708

要 図

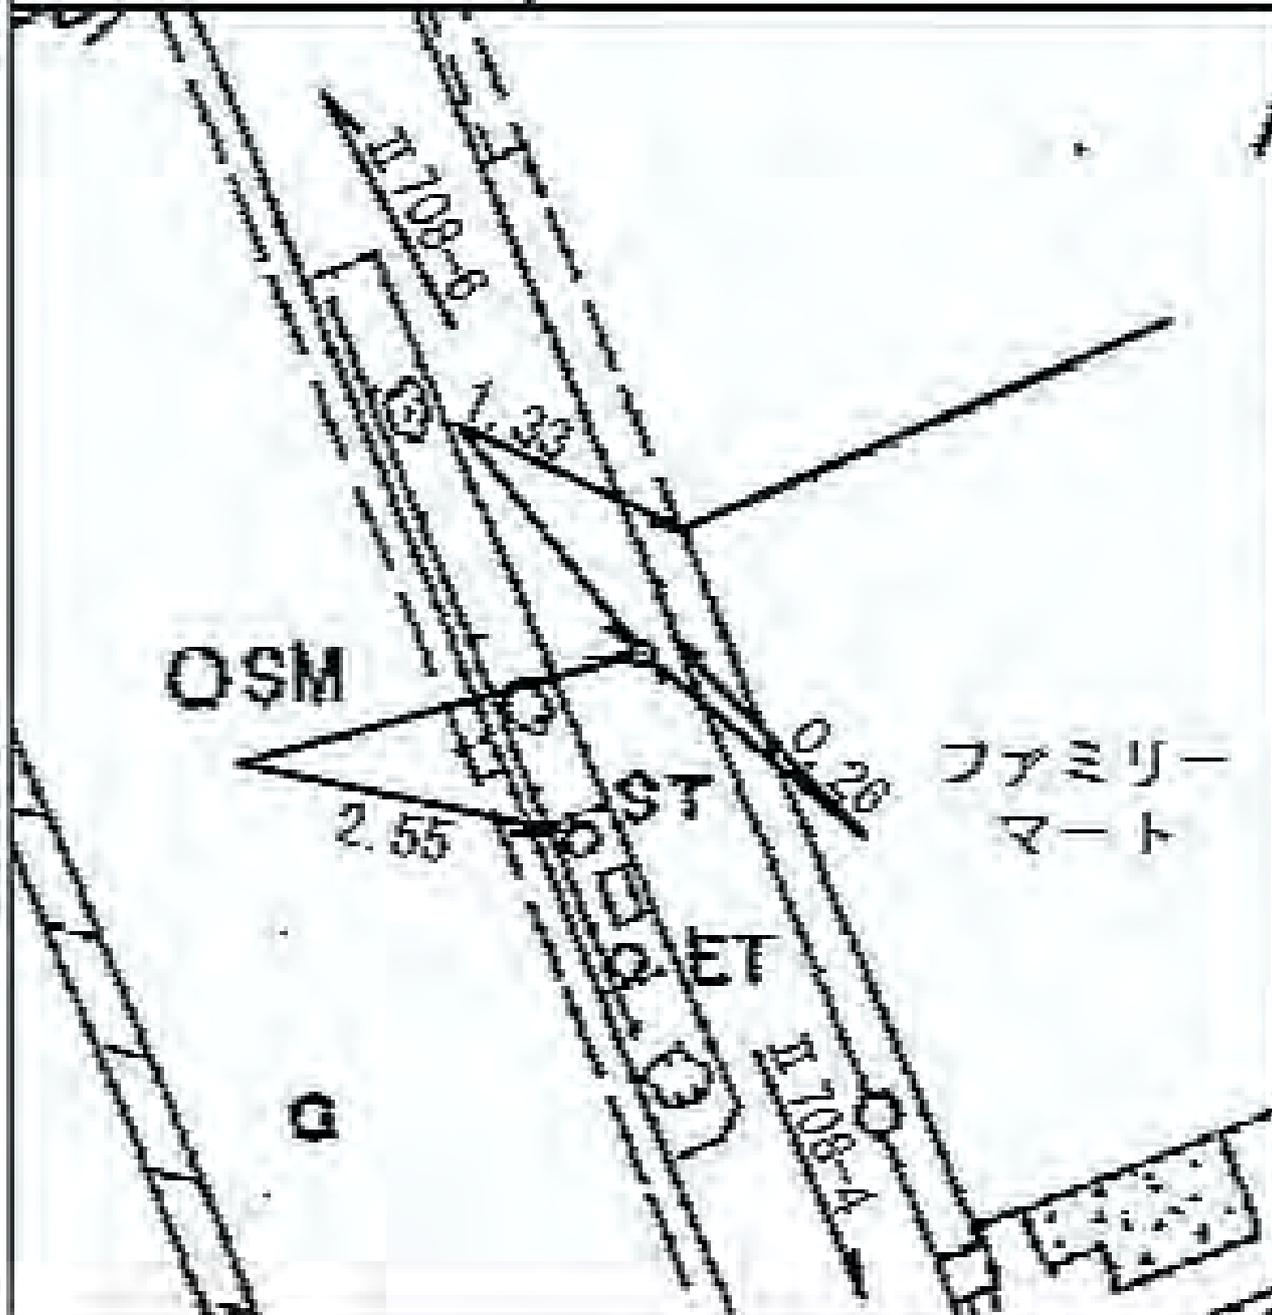

所在地

磯子区洋光台二丁目四番地先

標識ノ種類

金属標・鋸・木杭

キザミ


点番号

6

線番号

II 708


要 図

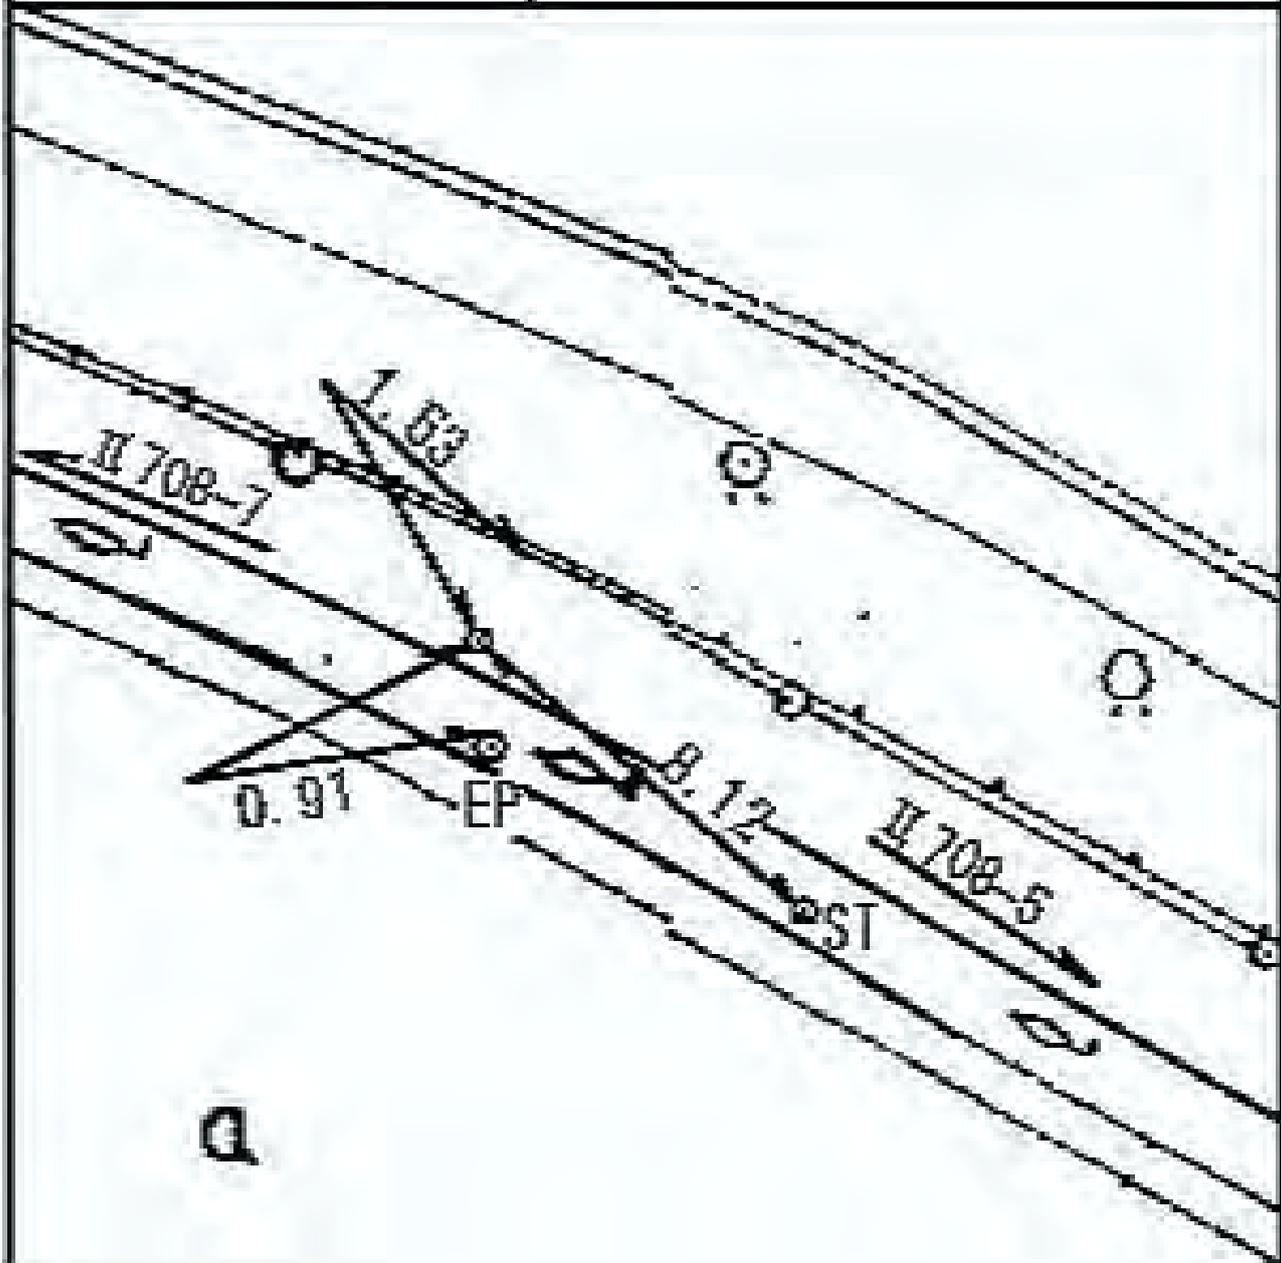

線番号	点番号	標識ノ種類	所在地
-----	-----	-------	-----

II 708	8	金属標・鋌・木杭 キザミ	港南区日野中央二―二五―三番地先
--------	---	-----------------	------------------

要 図

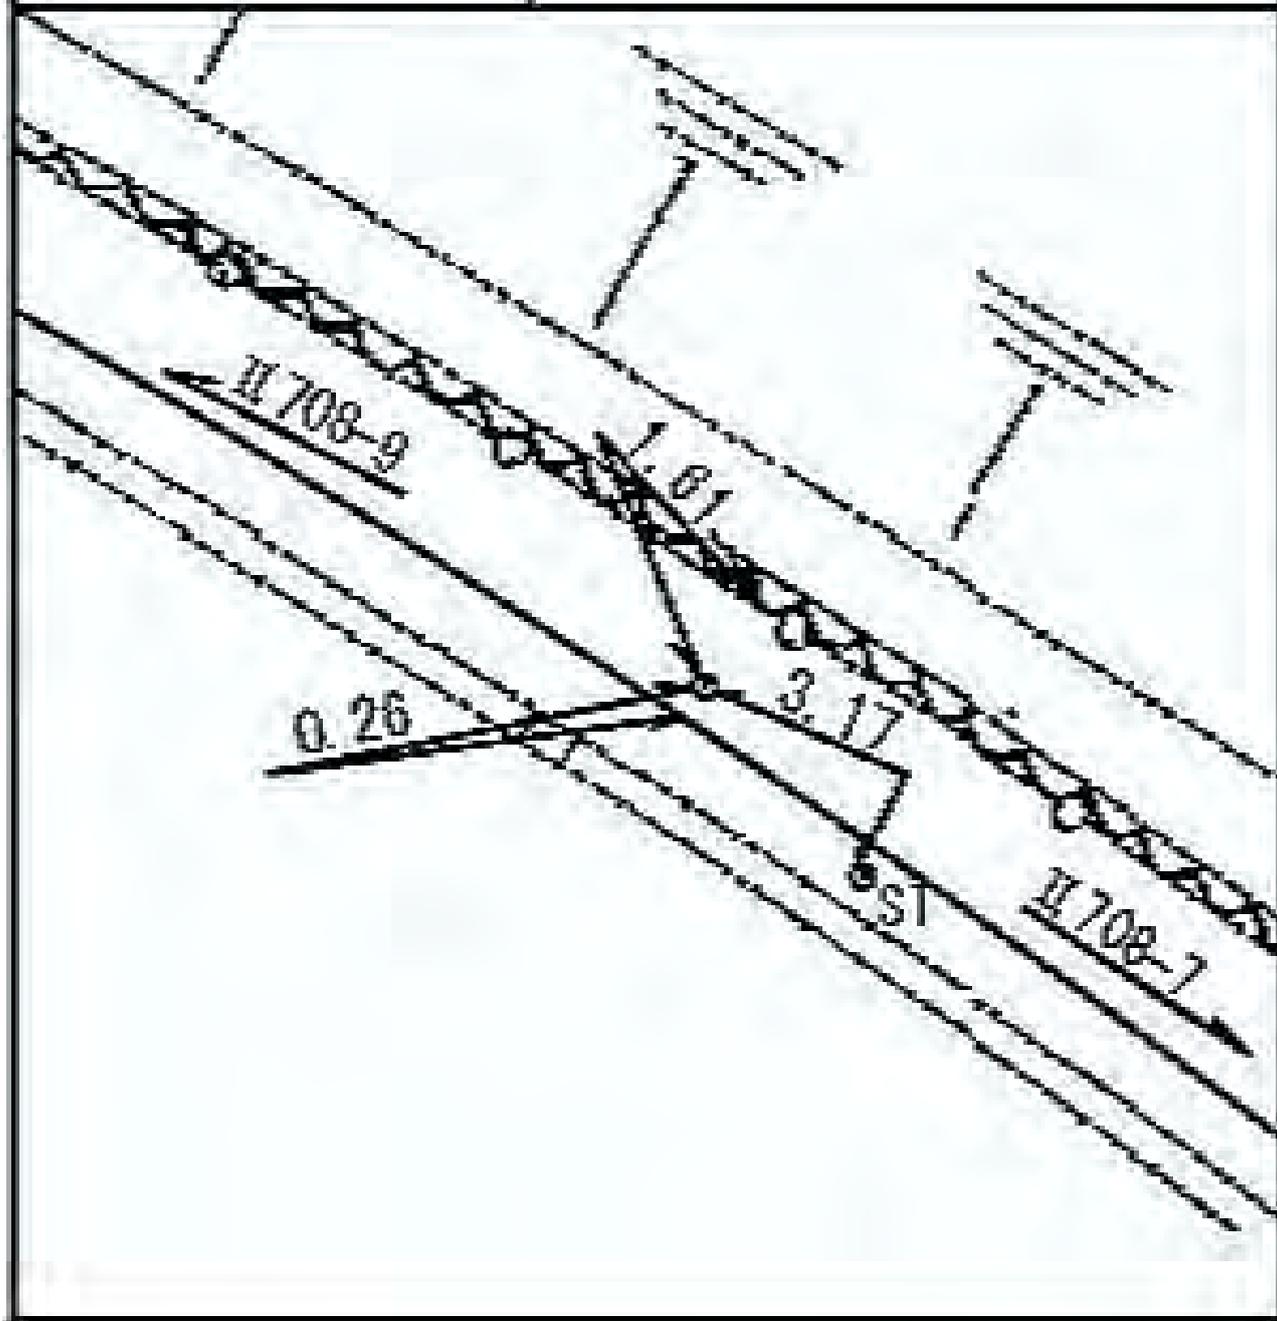






線番号	点番号	標識ノ種類	所在地
-----	-----	-------	-----

II 708	12	金属標 ● 鋸 ● 木杭 キザミ
--------	----	---------------------

要 図

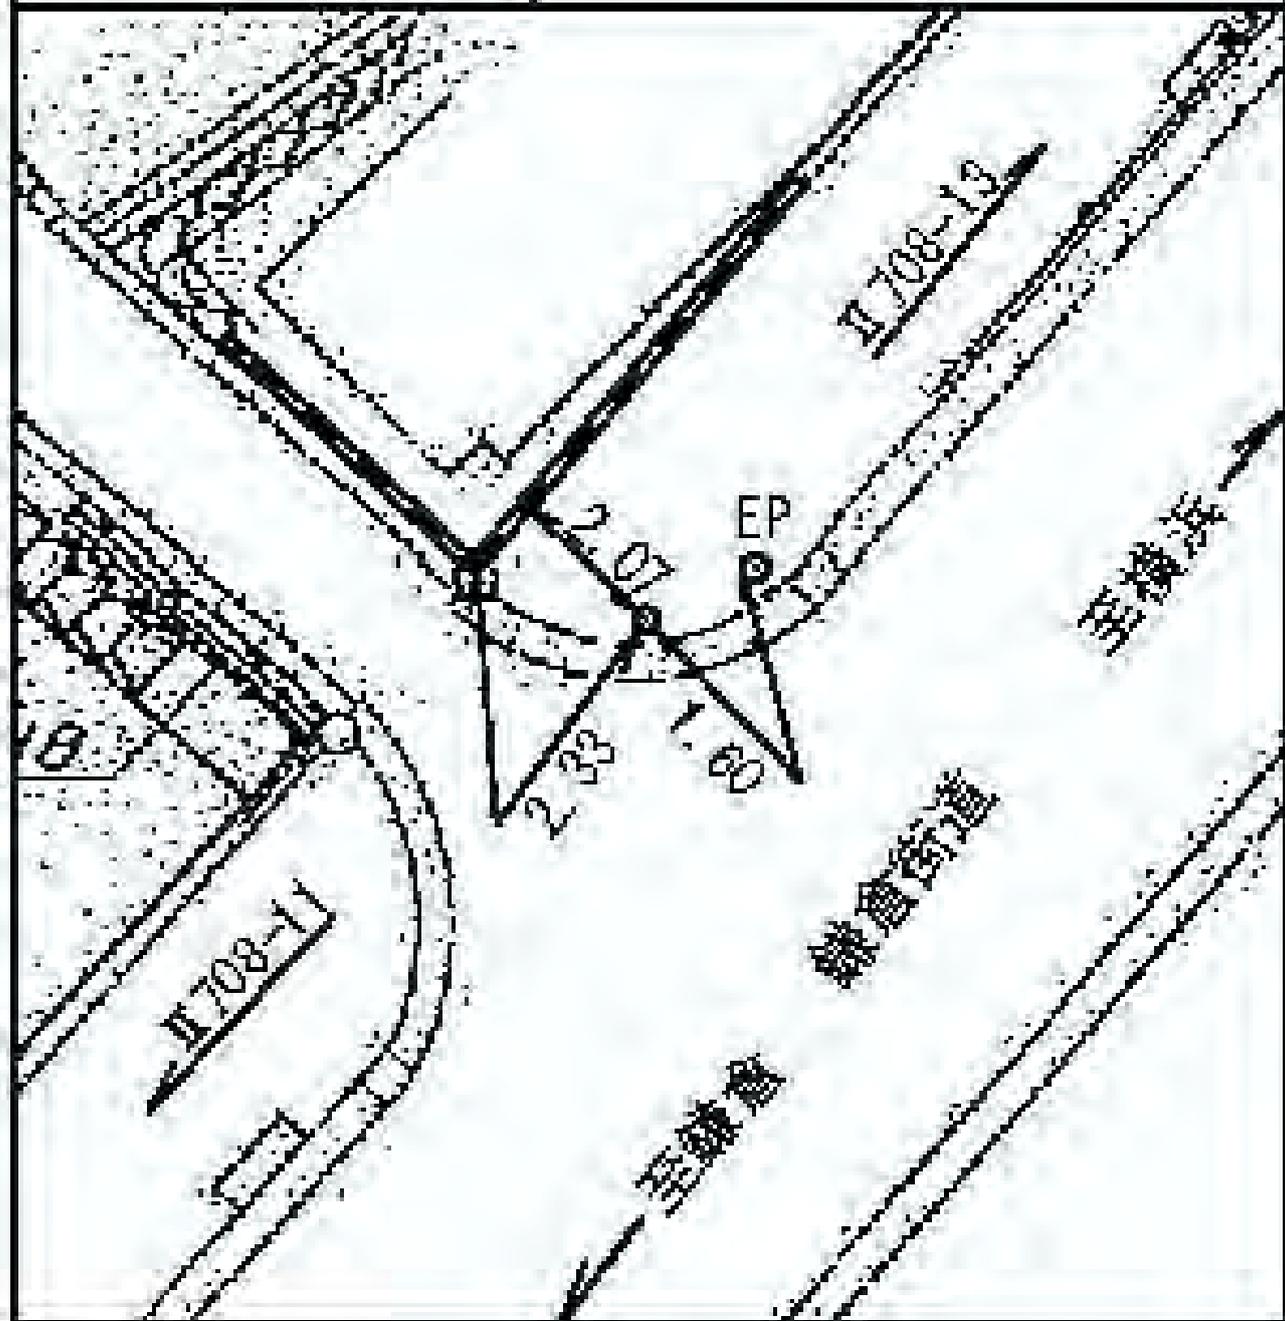

港南区日野五―二八番地先

所在地

港南区日野五―二三―一七番地先

標識ノ種類

金属標 ● 鋸 ● 木杭

キザニ


点番号

13

線番号

II 708

要 図

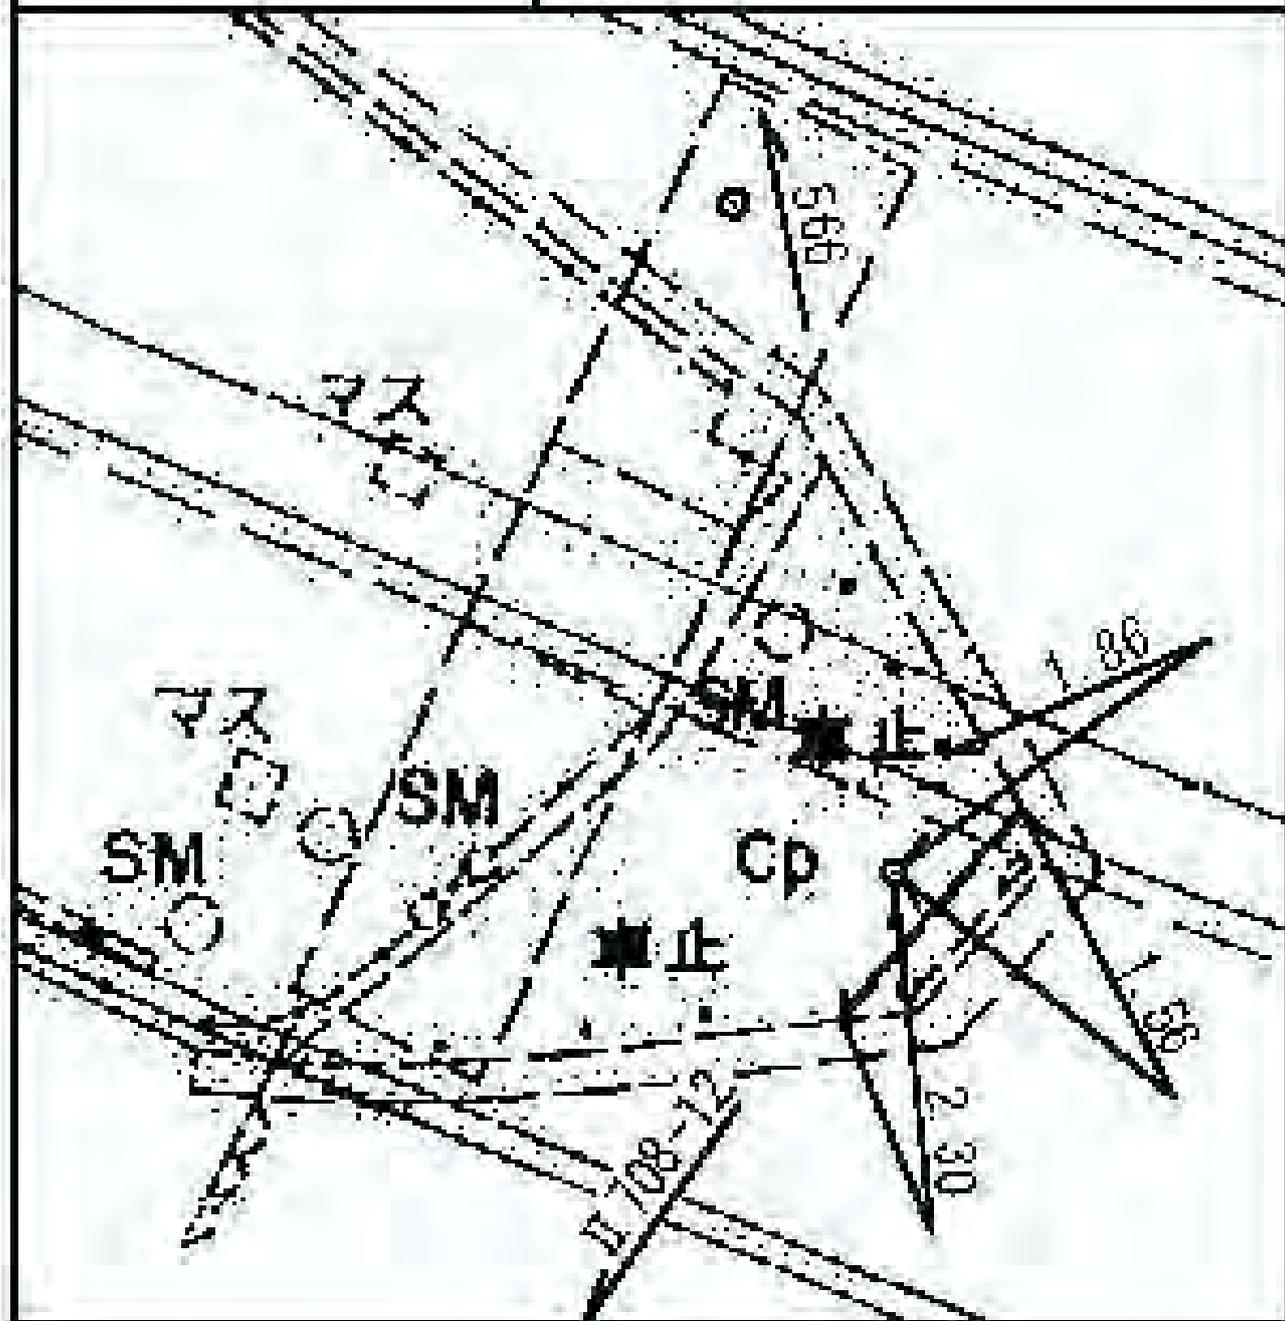

所在地

港南区日野五―三四―一番地先

標識ノ種類

金属標・鋌・木杭

キザミ


点番号

14

線番号

II 708

要 図

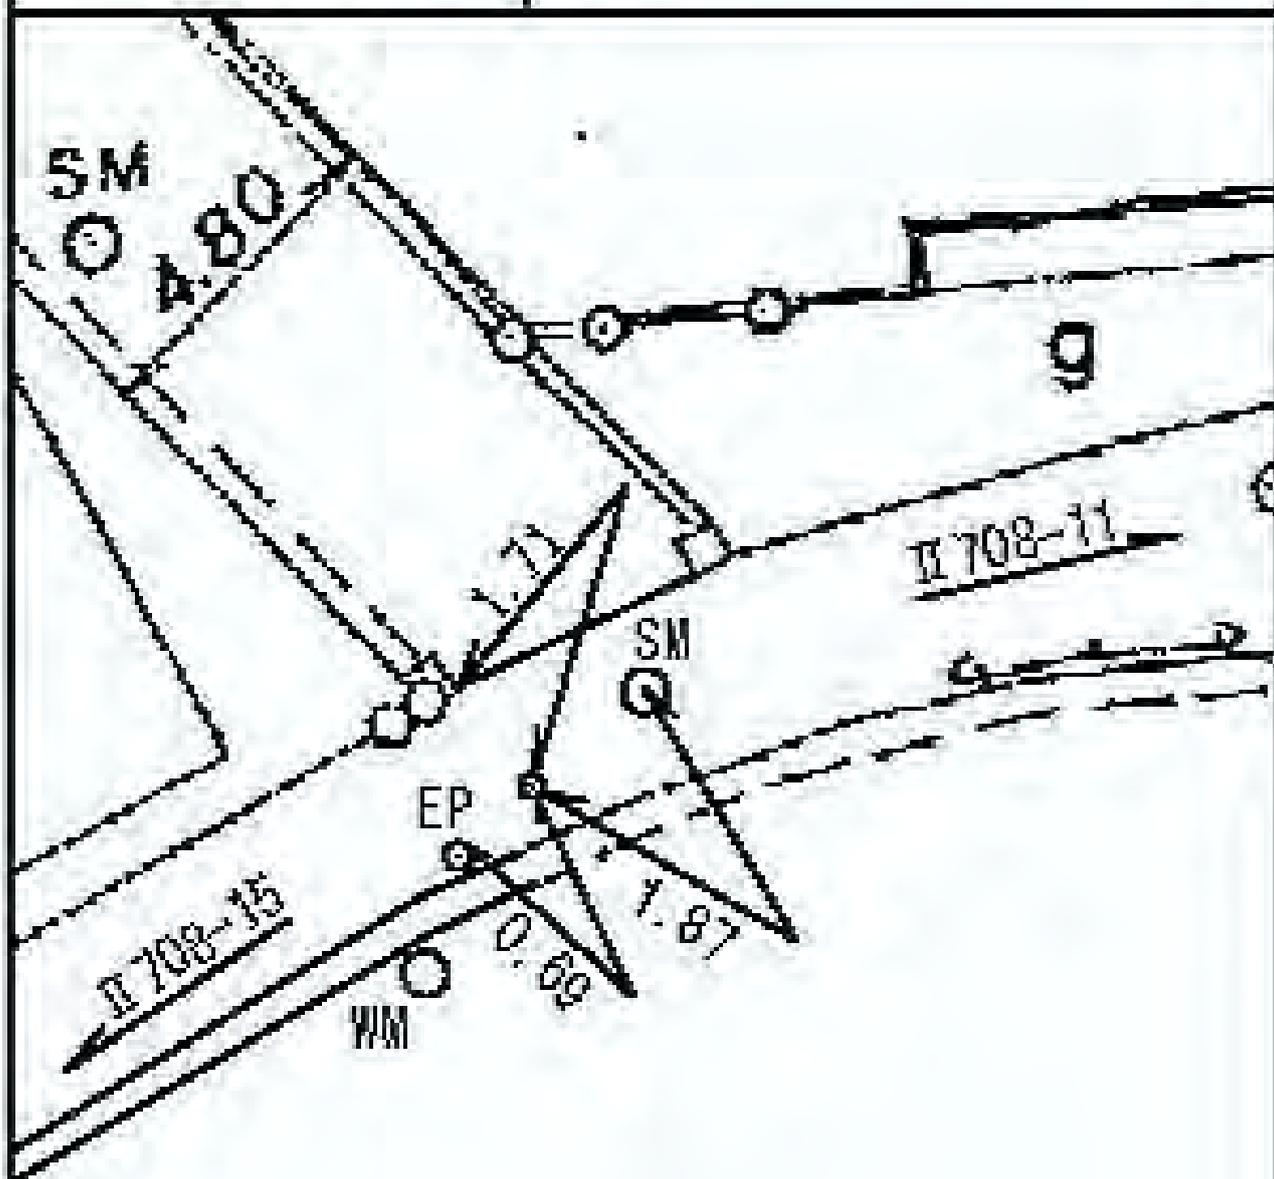

所在地

港南区日野七一九一六番地先

標識ノ種類

金属標 ● 鋌 ● 木杭

キザミ


点番号

15

線番号

II 708


要 図

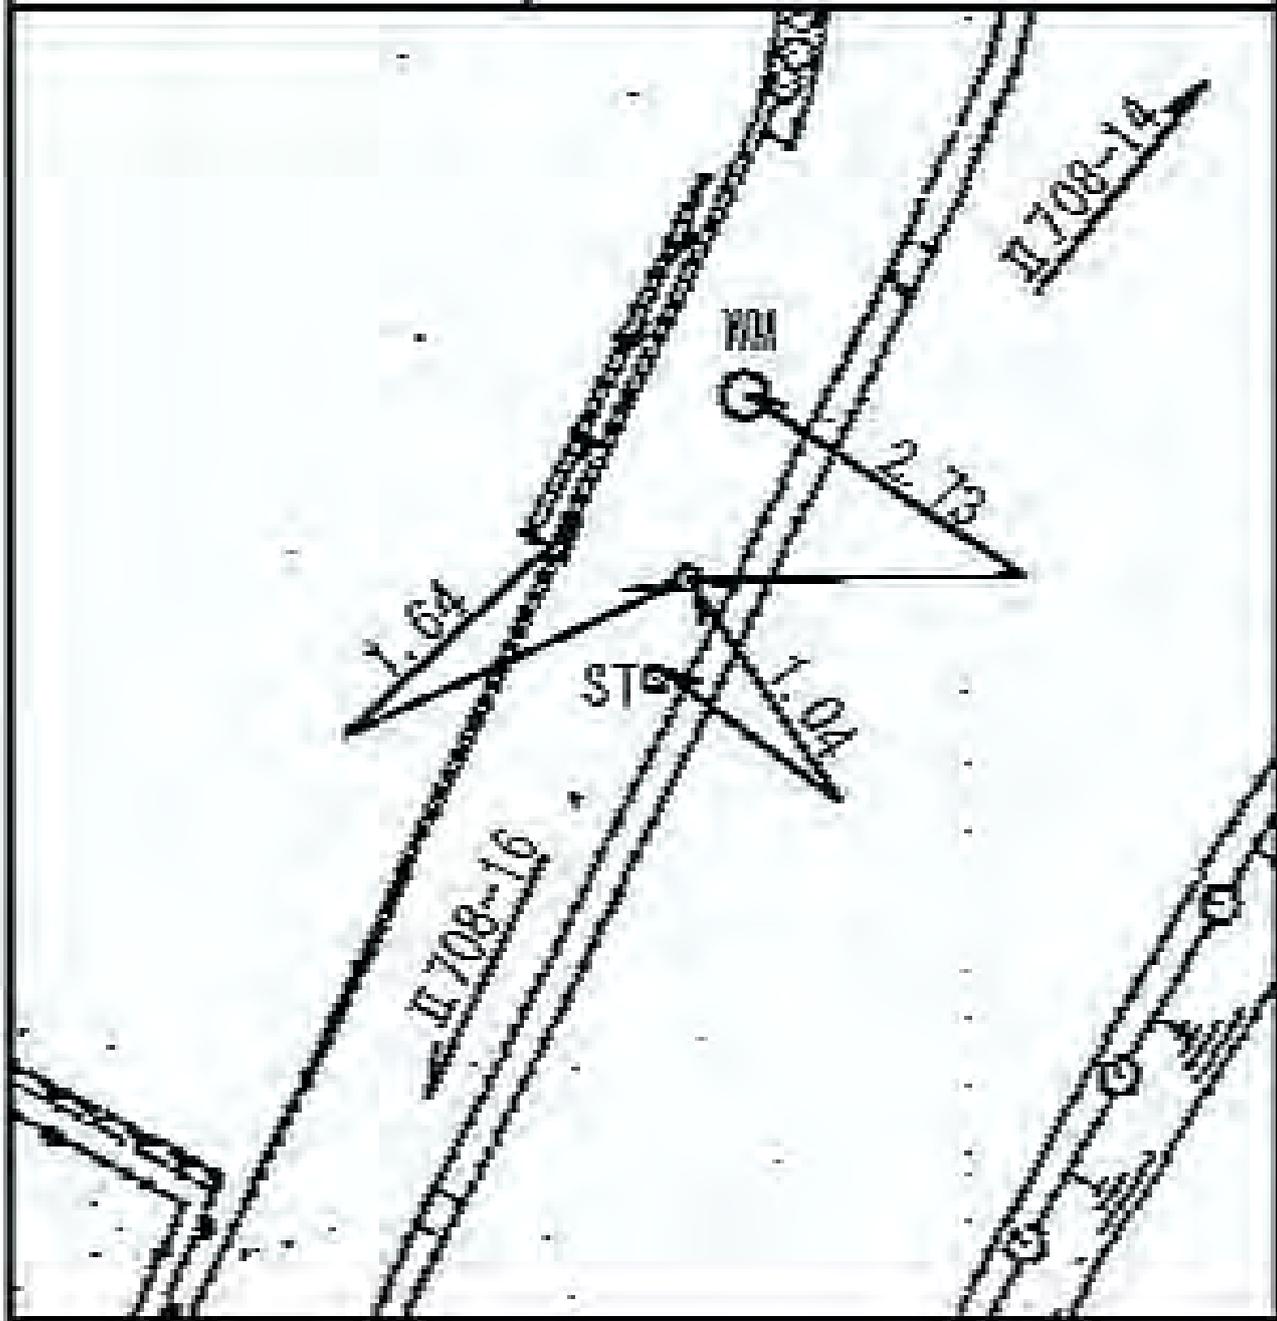

線番号	点番号	標識ノ種類	所在地
-----	-----	-------	-----

II 708	16	金属標 ● 鋸 ● 木杭 キザミ
--------	----	---------------------

要 図

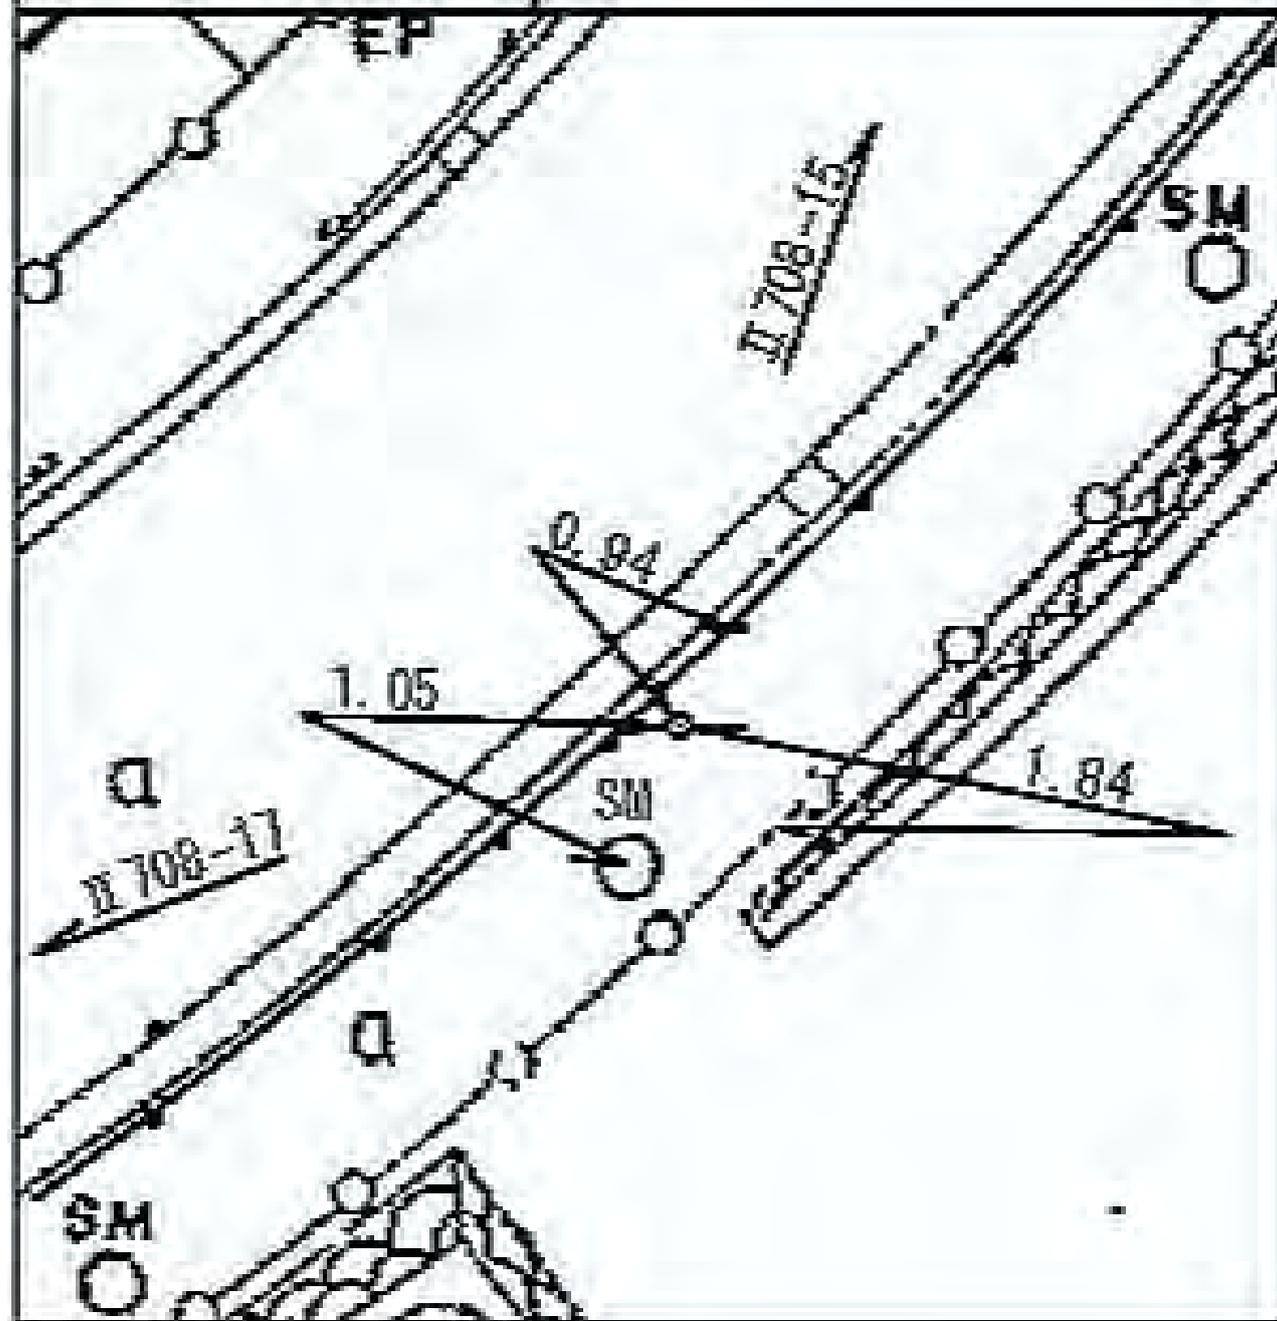


港南区日野七一二二番地先

線番号	点番号	標識ノ種類	所在地
-----	-----	-------	-----

II 708	17	金属標・鋸・木杭 キザミ	港南区日野七―三四番地先
--------	----	-----------------	--------------

要 図

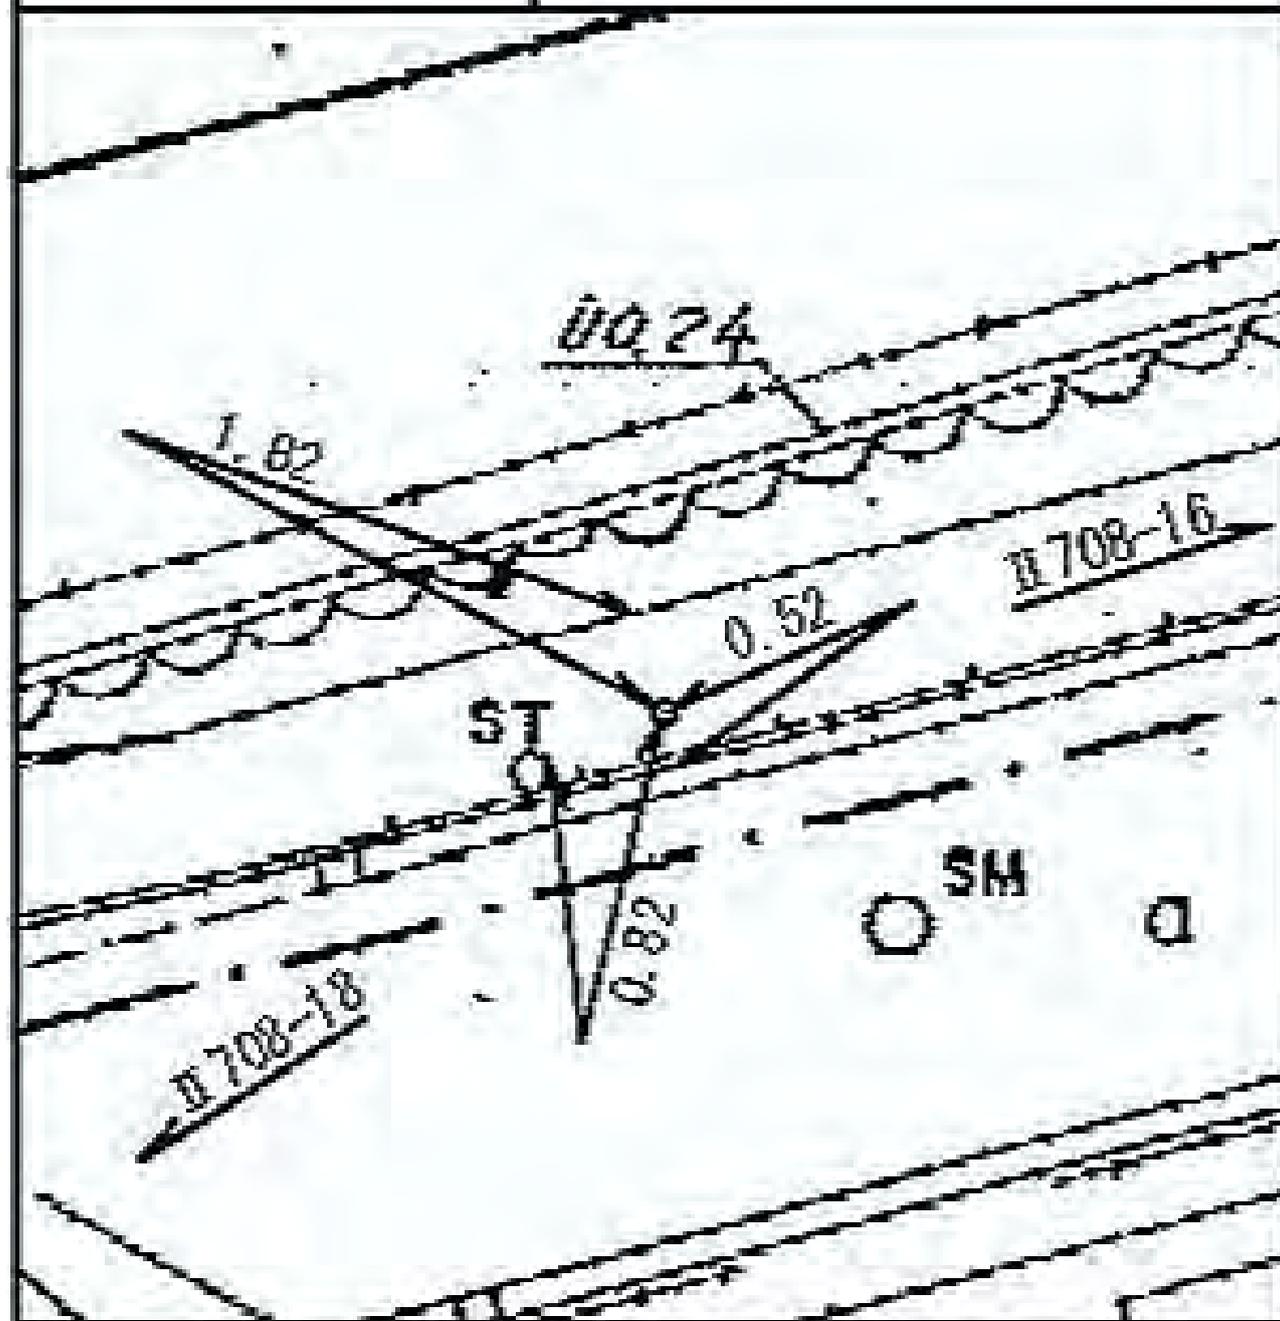

所在地

港南区日野八二三一二四番地先

標識ノ種類

金属標 ● 鋸 ● 木杭

キヤミ


点番号

19


線番号

II 708

要 図

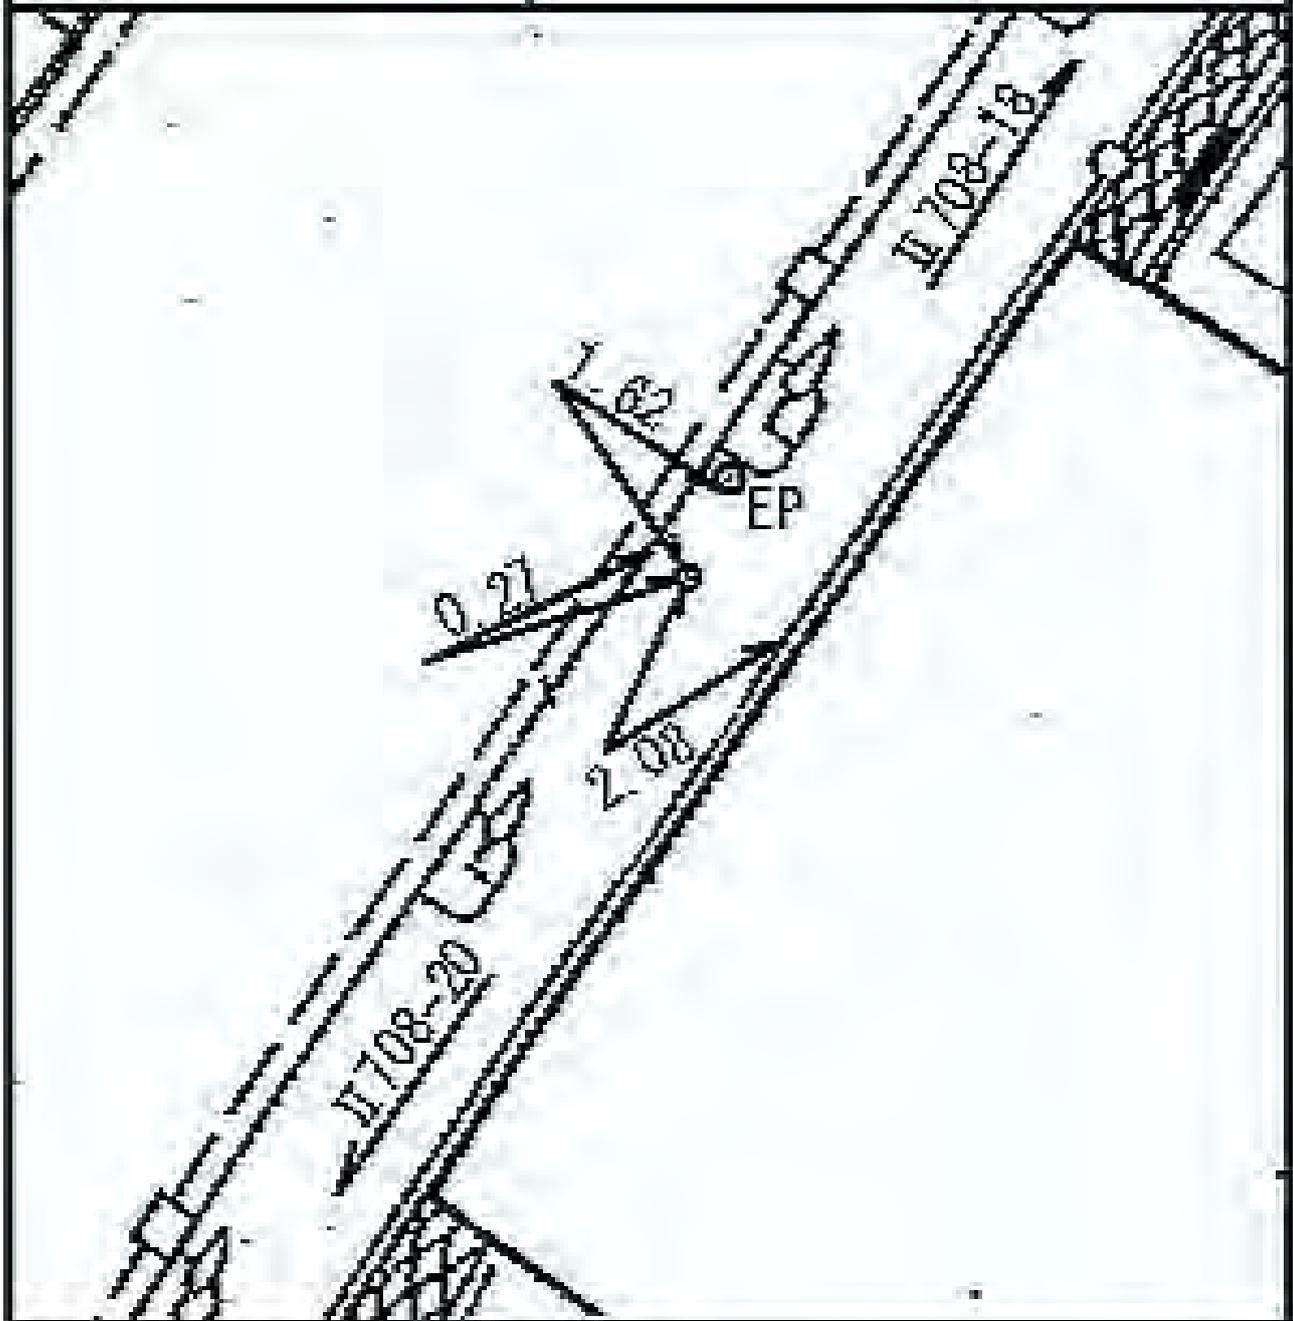

線番号	点番号	標識ノ種類	所在地
II 708	20	金属標・鋸・木杭 キザミ	港南区野庭町六四七番地先
要 図			

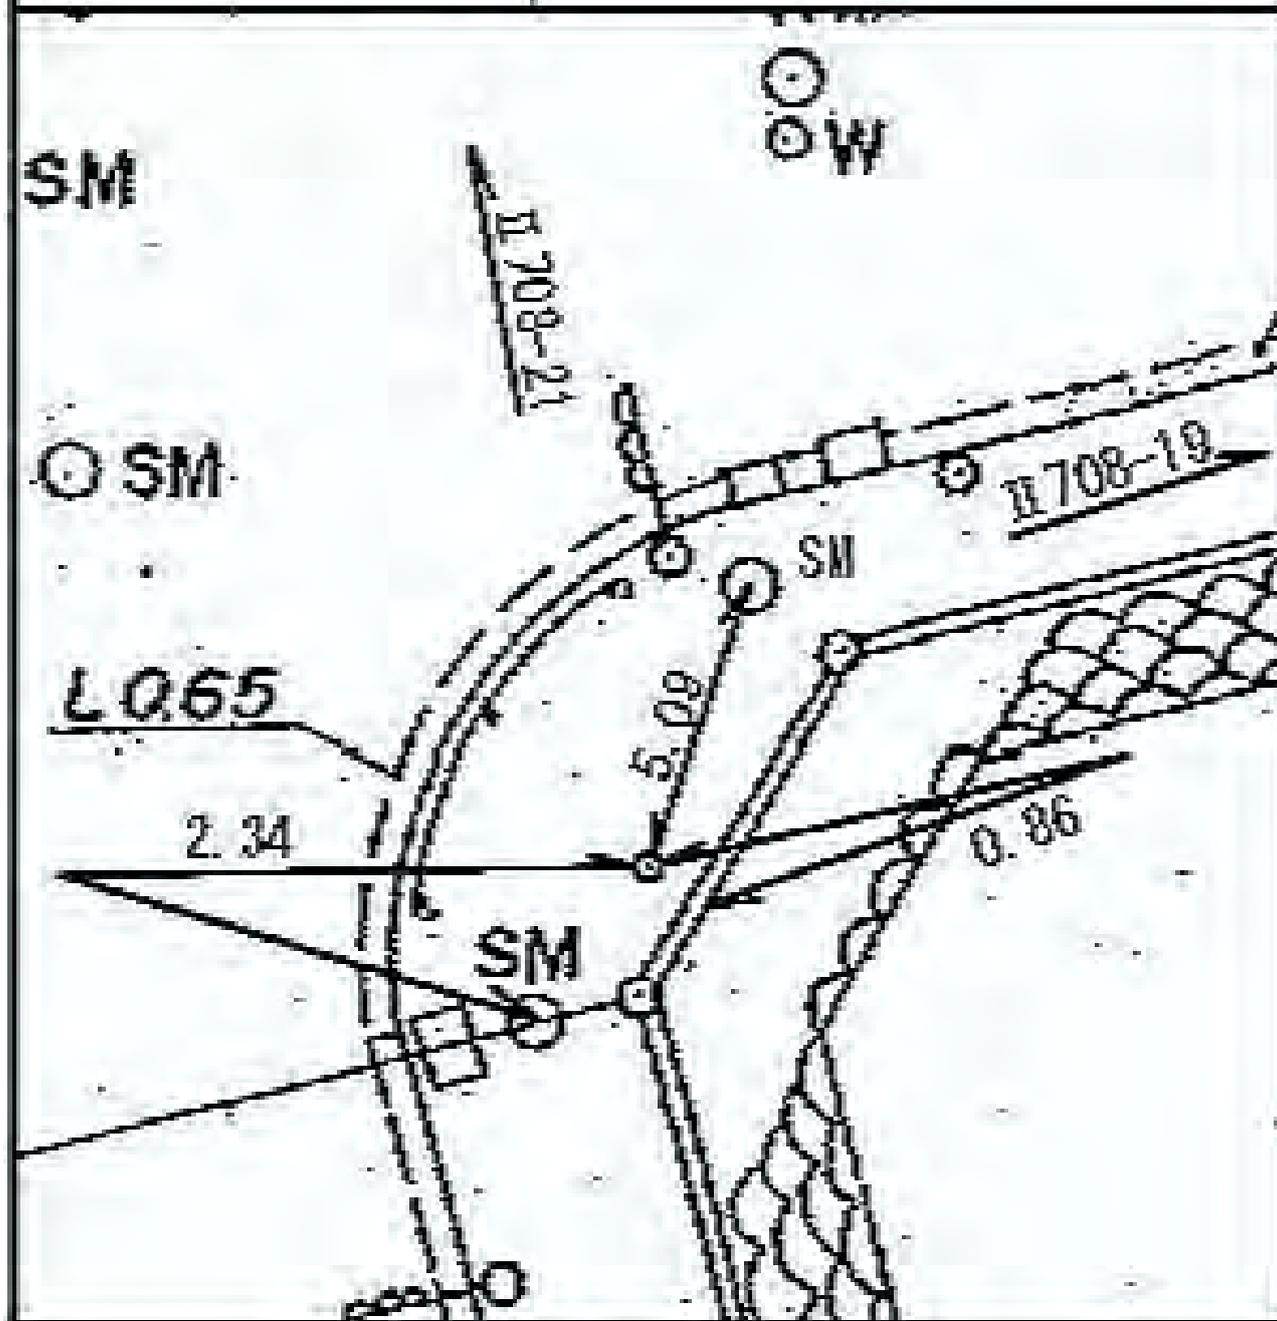

所在地

港南区野庭町三四六一番地先

標識ノ種類

金属標・鋌・木杭

キザ三


点番号

21

線番号

II 708

要 図

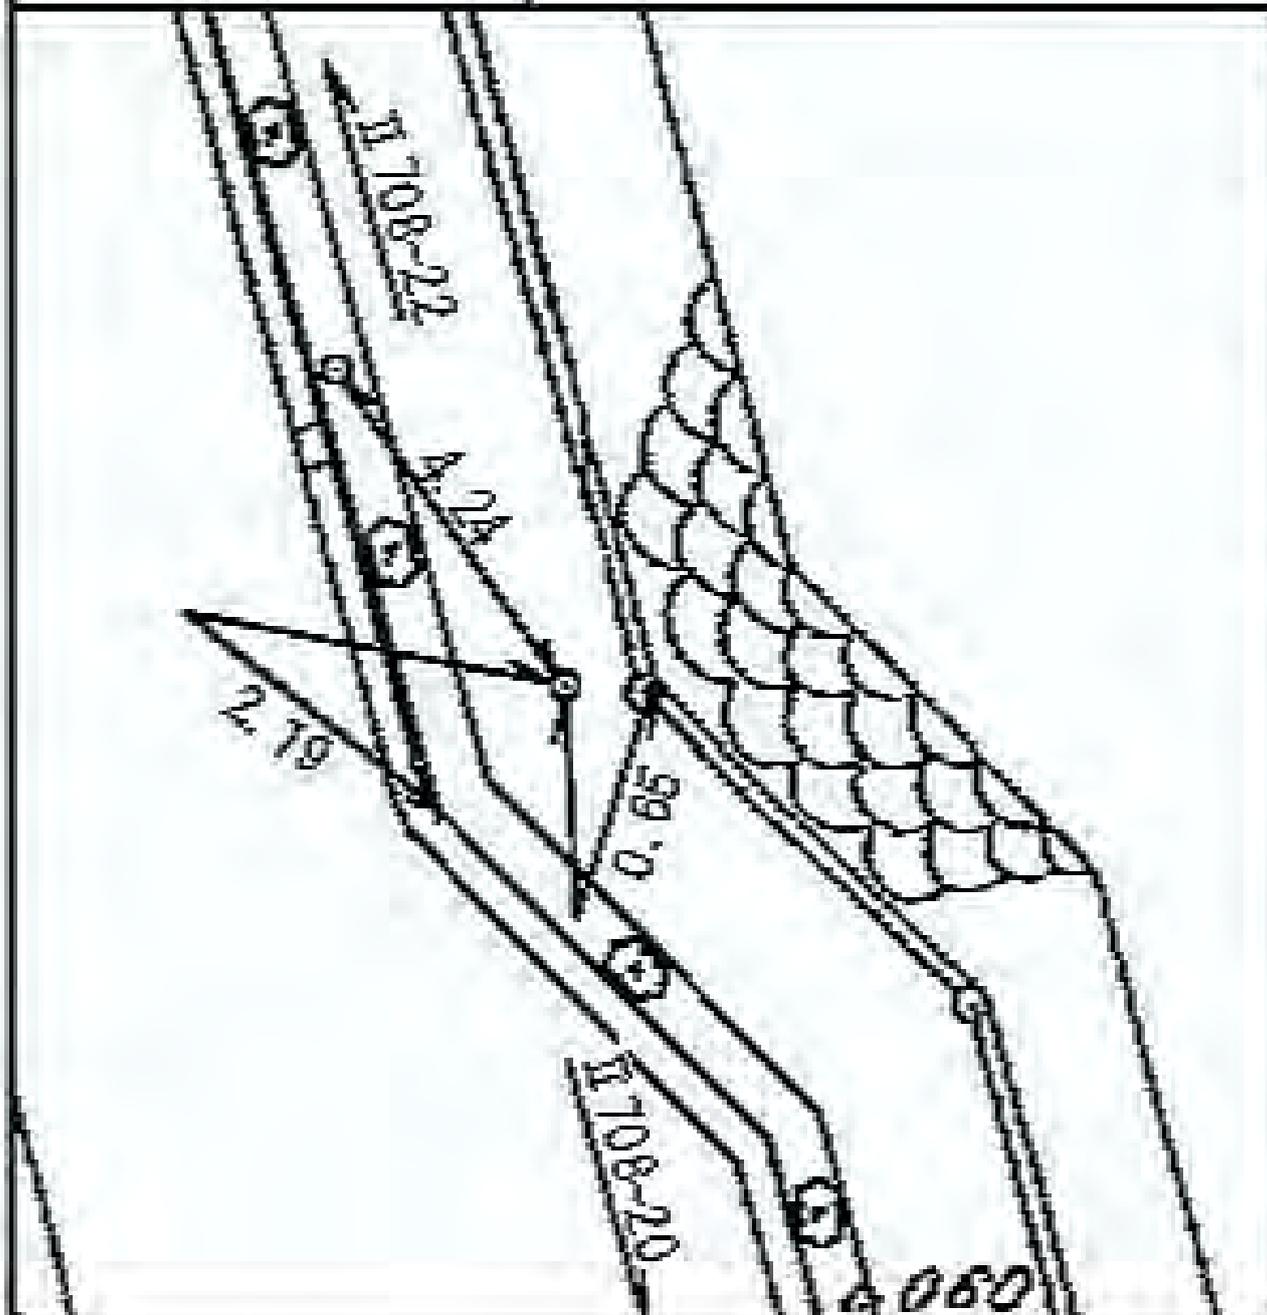

所在地

港南区野庭町六三八―二番地先

標識ノ種類

金属標 ● 鋌 ● 木杭

キザニ


点番号

22

線番号

II 708

要 図

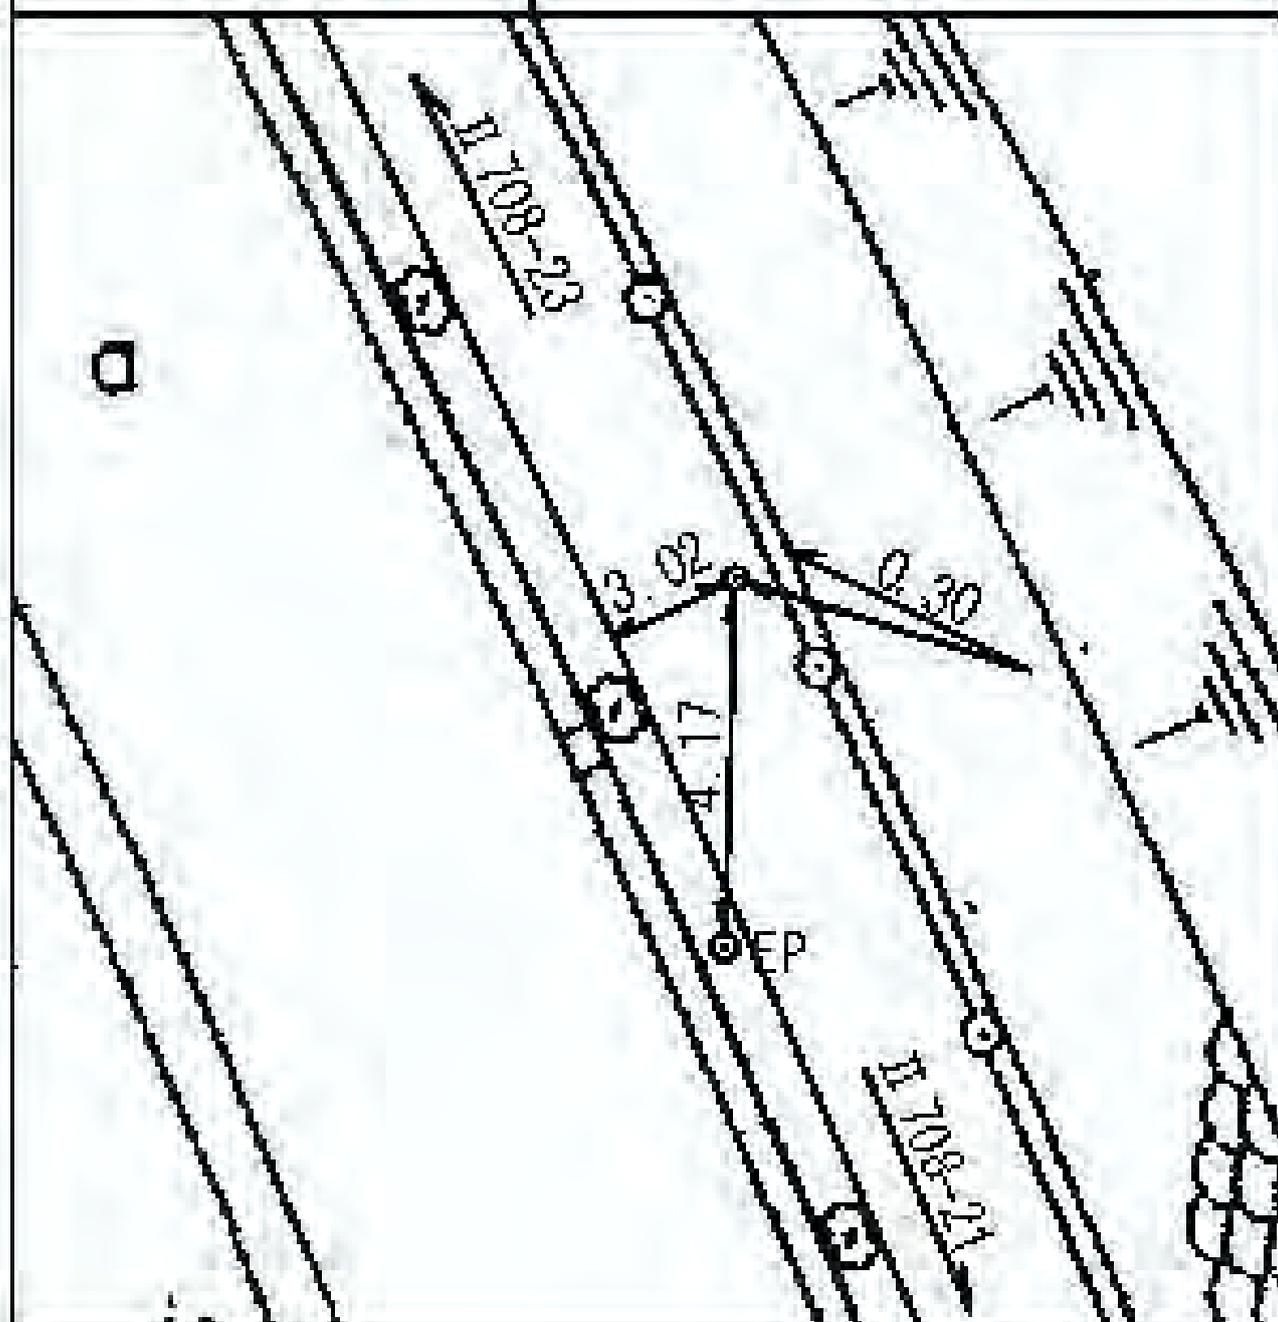

所在地

港南区野庭町六〇四―一 番地先

標識ノ種類

金属標 ● 鋌 ● 木杭

ササニ


点番号

24

線番号

II 708

要 図

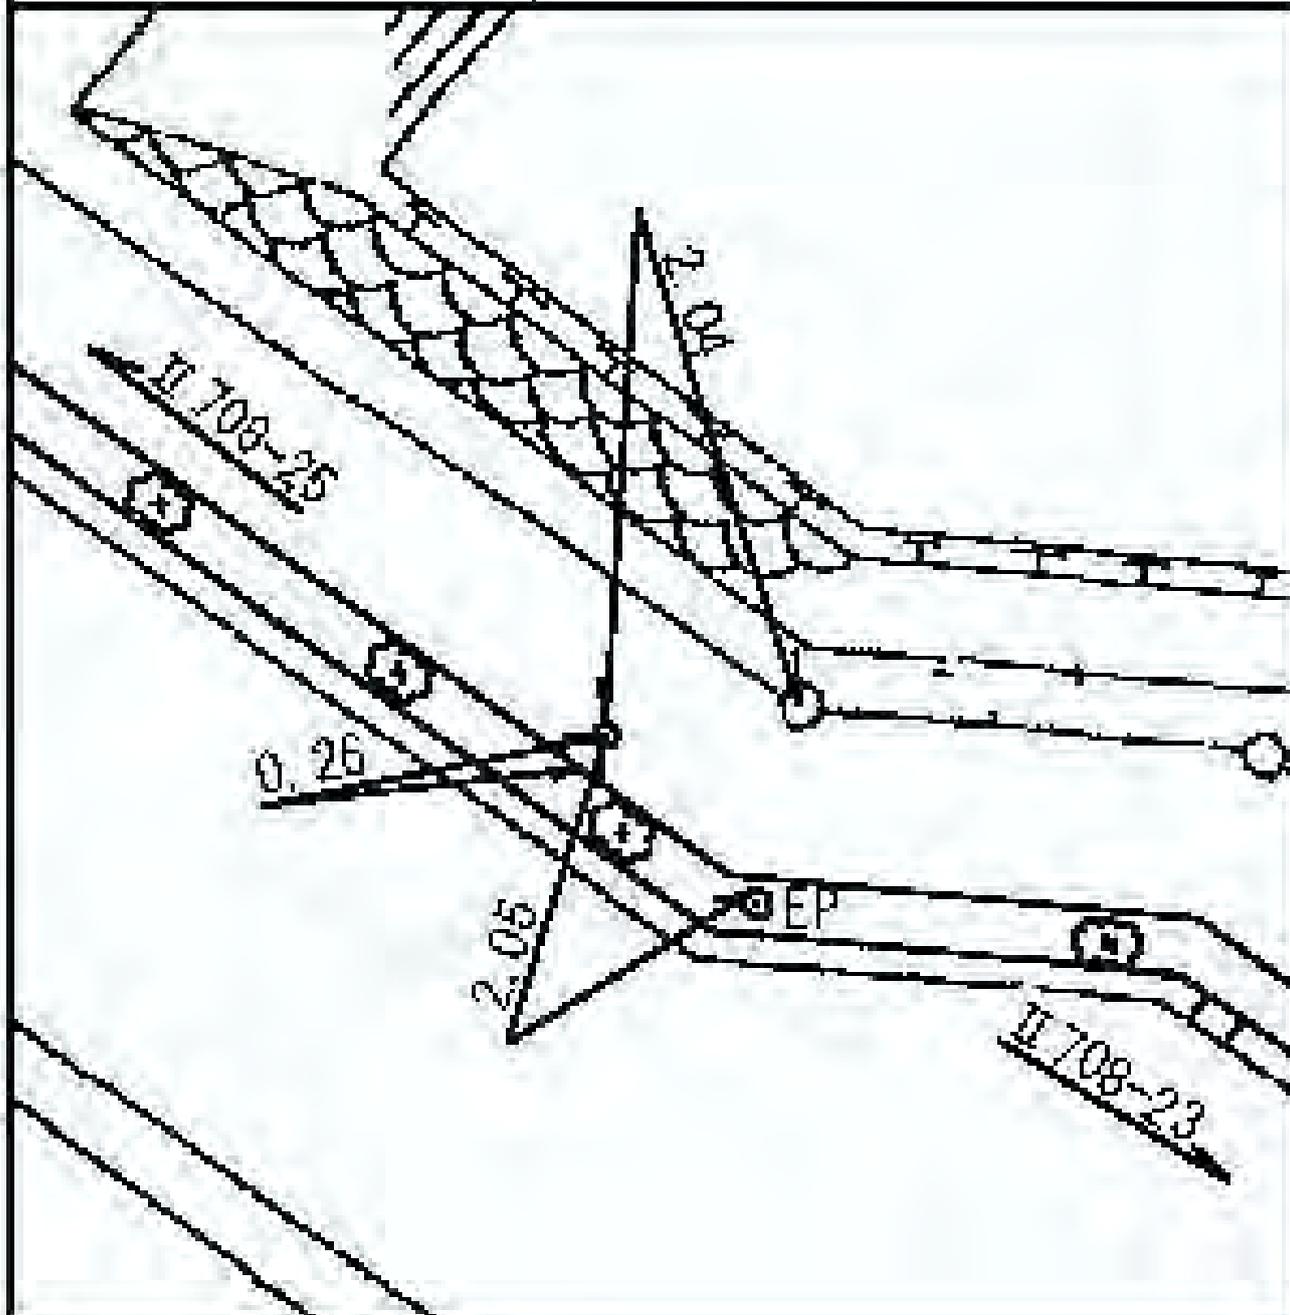

所在地

港南区野庭町七一一三番地先

標識ノ種類

金属標 ● 鋌 ● 木杭

サザニ


点番号

25

線番号

II 708


要 図

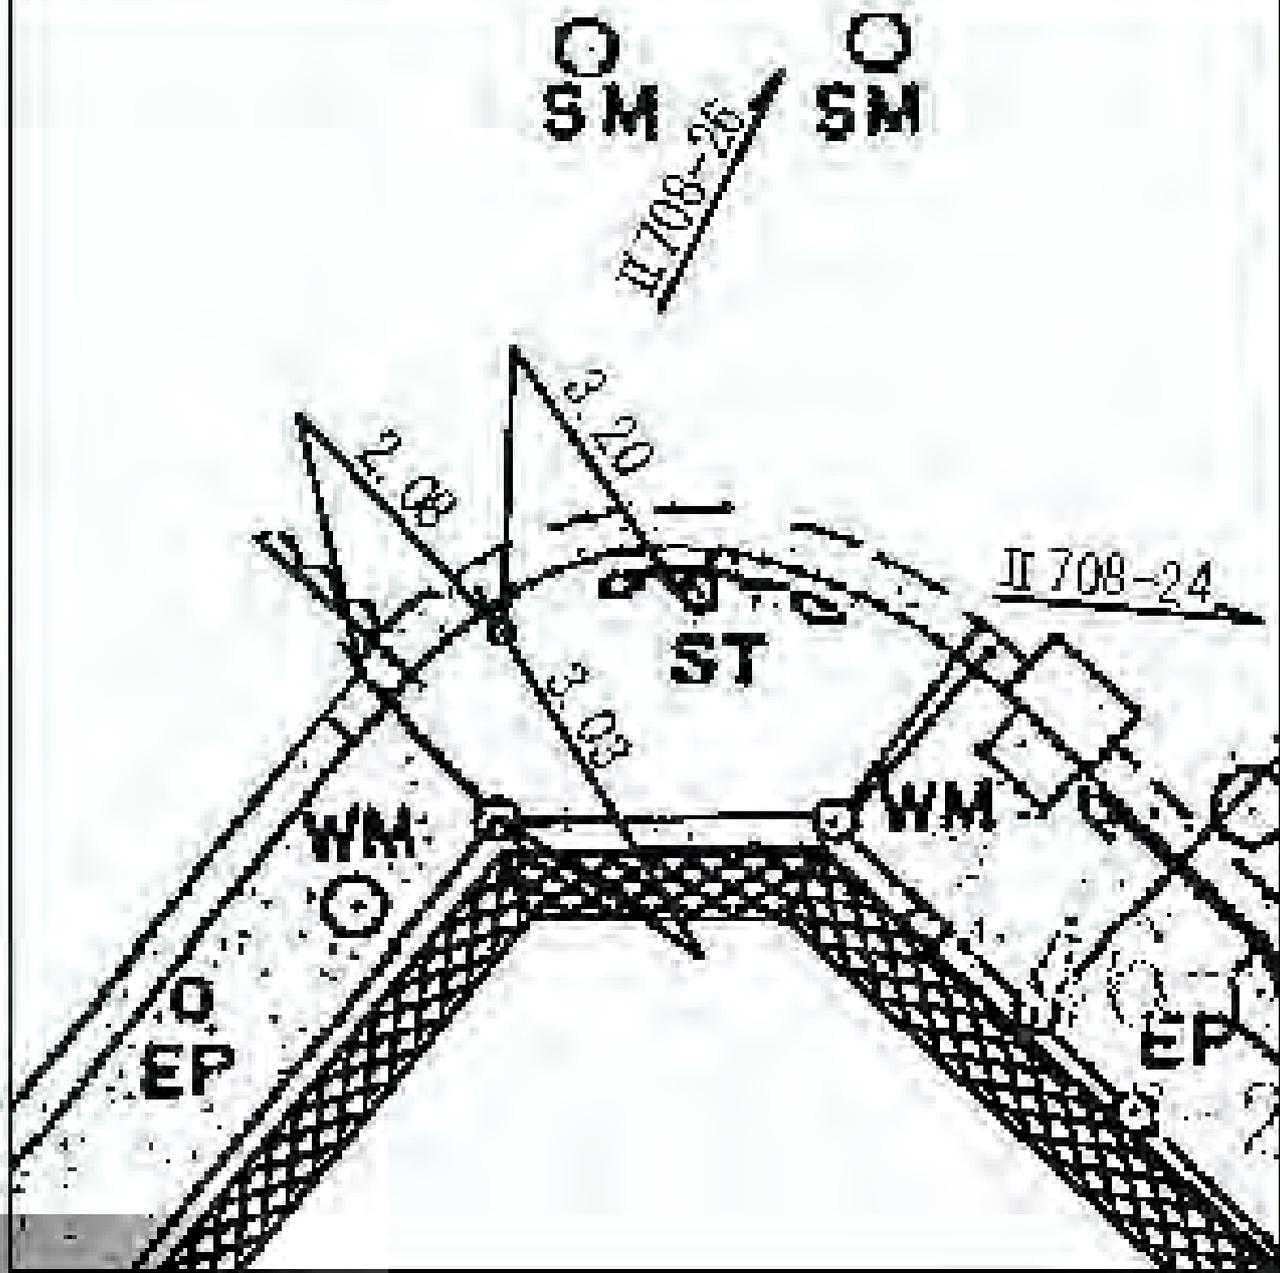

線番号	点番号	標識ノ種類	所在地
-----	-----	-------	-----

II 708	26	金属標 ● 鋸 ● 木杭 キザミ	港南区野庭町六八〇番地先
--------	----	---------------------	--------------

要 図	
-----	--

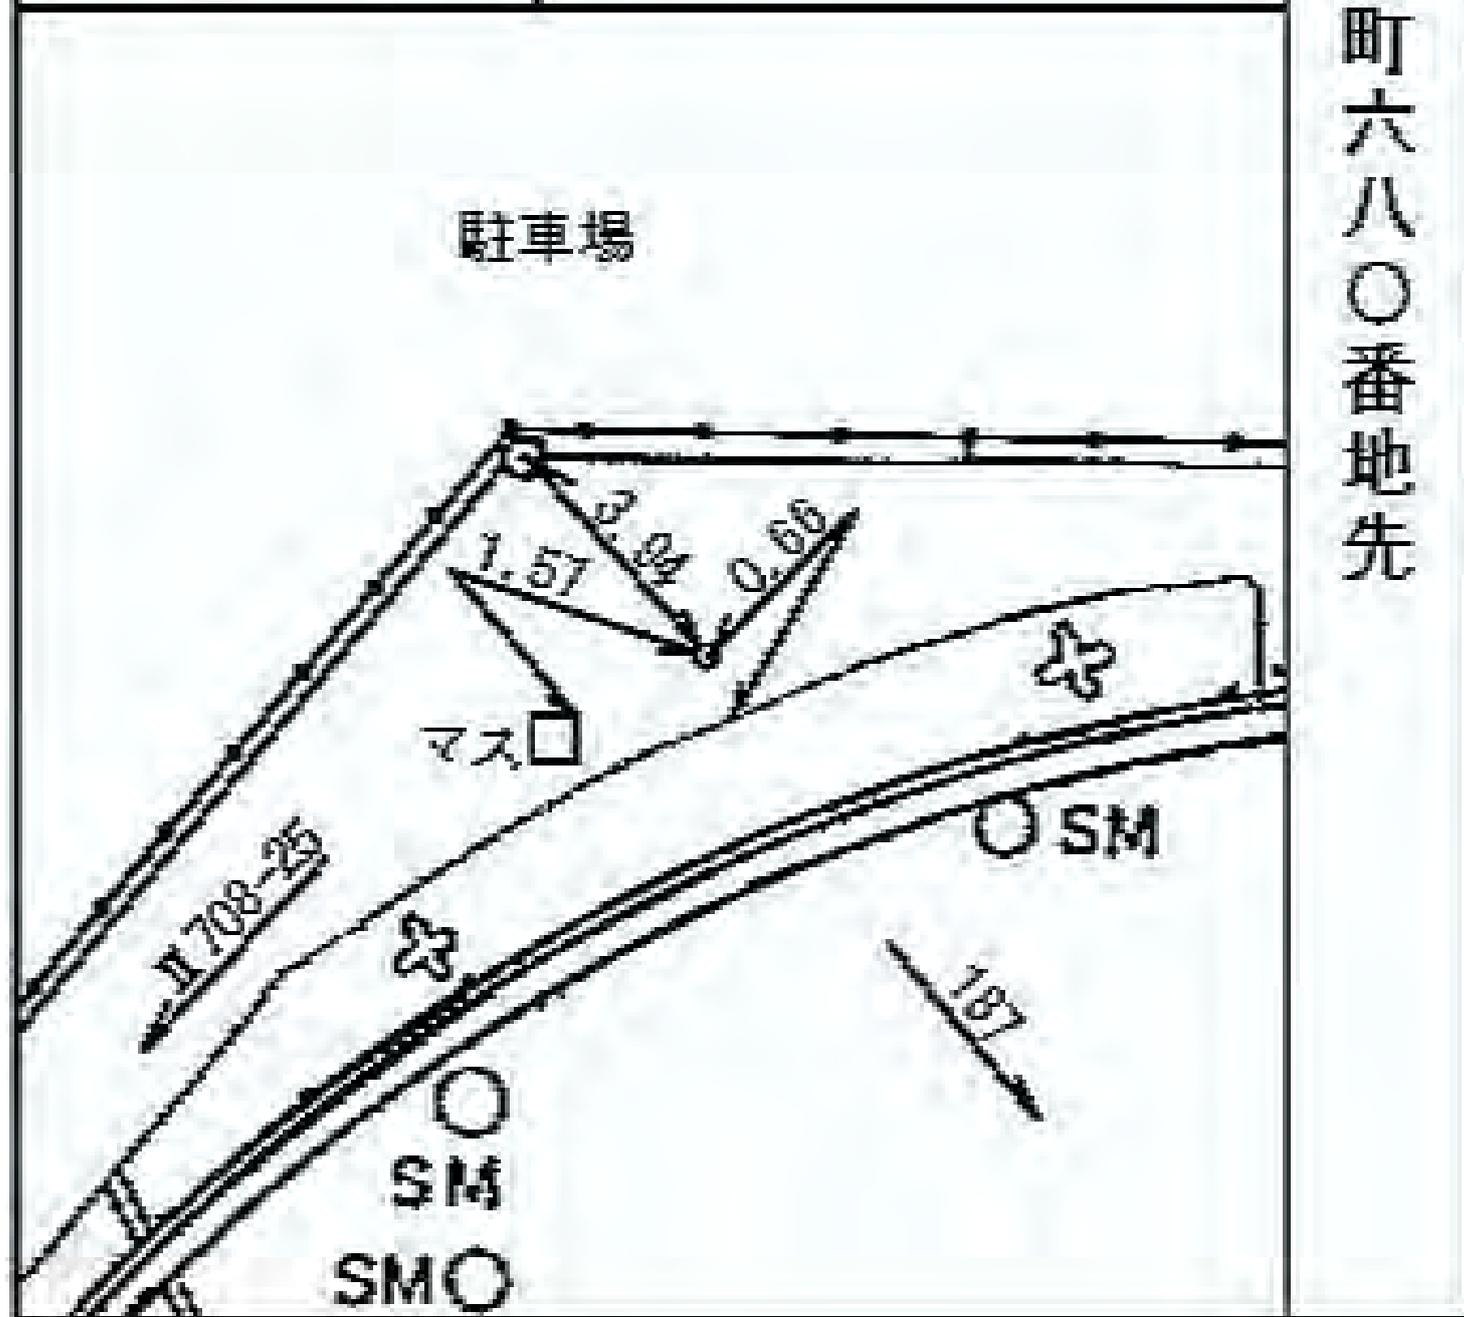

所在地

港南区港南台二―三六―六番地先

標識ノ種類

金属標 ● 鋸 ● 木杭

キザ三

点番号


1

線番号

II 709

要 図

港南台北公園

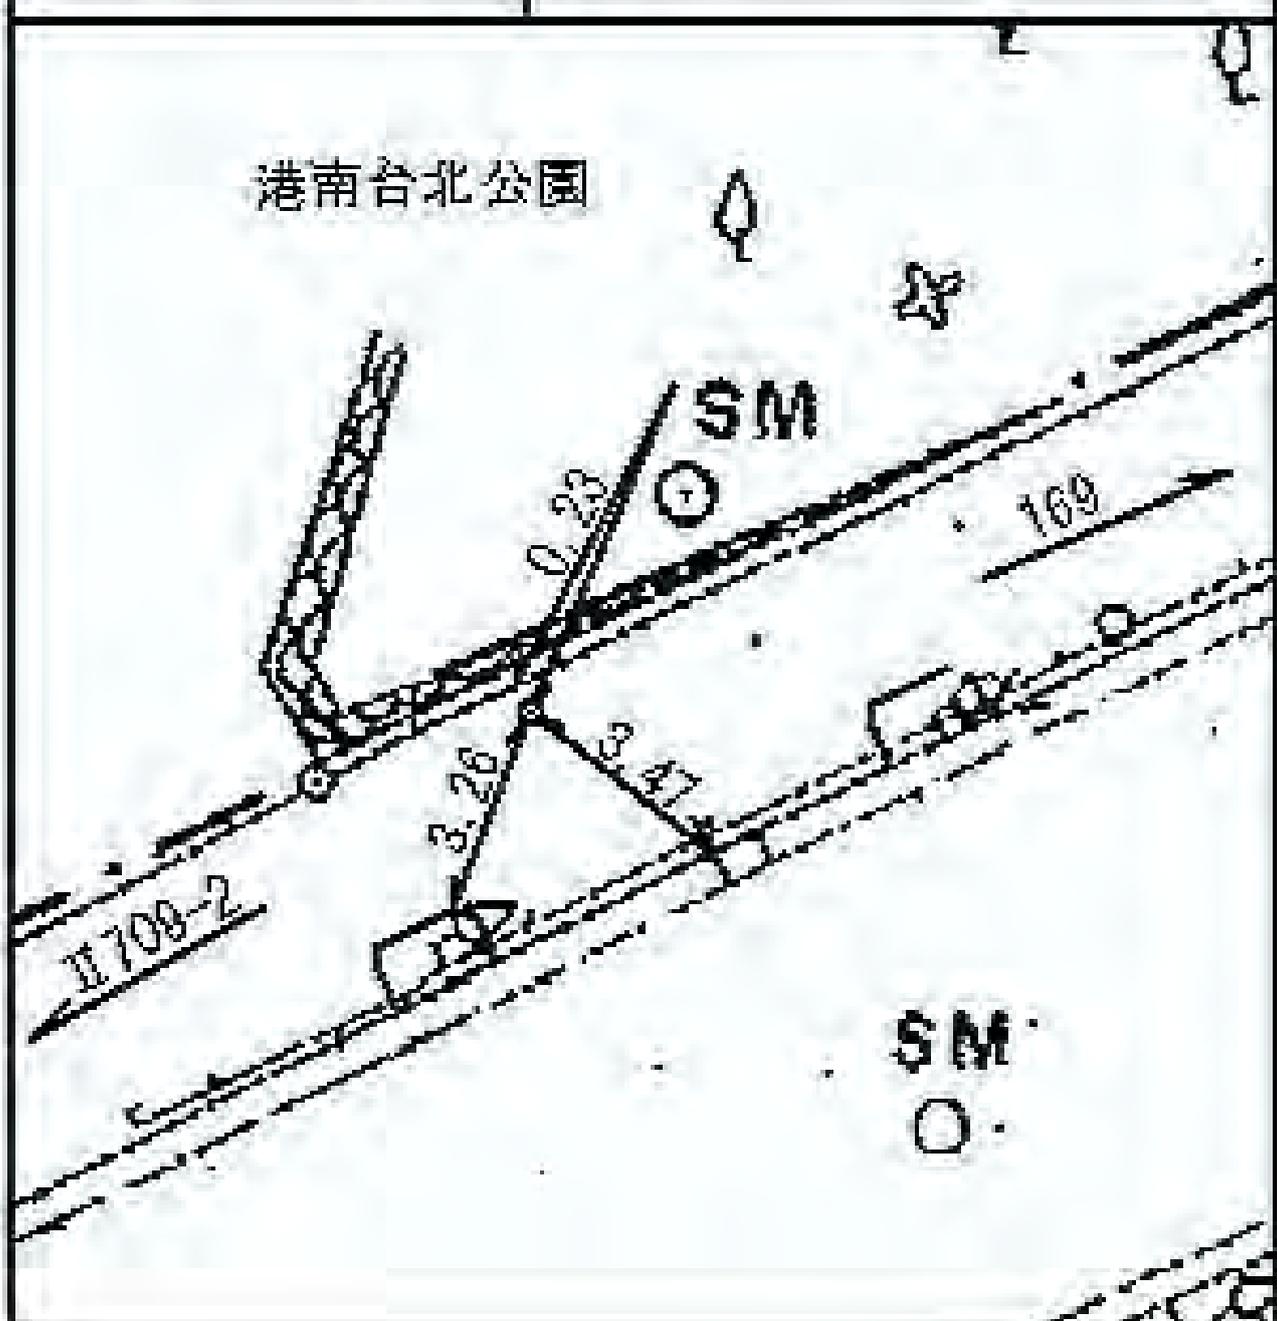

所在地

港南区港南台二―二三―二二番地先

標識ノ種類

金属標 ● 鋌 ● 木杭

キザミ

点番号

2

線番号

II 709

要 図






線番号	点番号	標識ノ種類	所在地
-----	-----	-------	-----

II 709	4	金属標 ● 鋸 ● 木杭 キザミ	港南区港南台一丁目七番地先
--------	---	---------------------	---------------

要 図		
-----	--	--

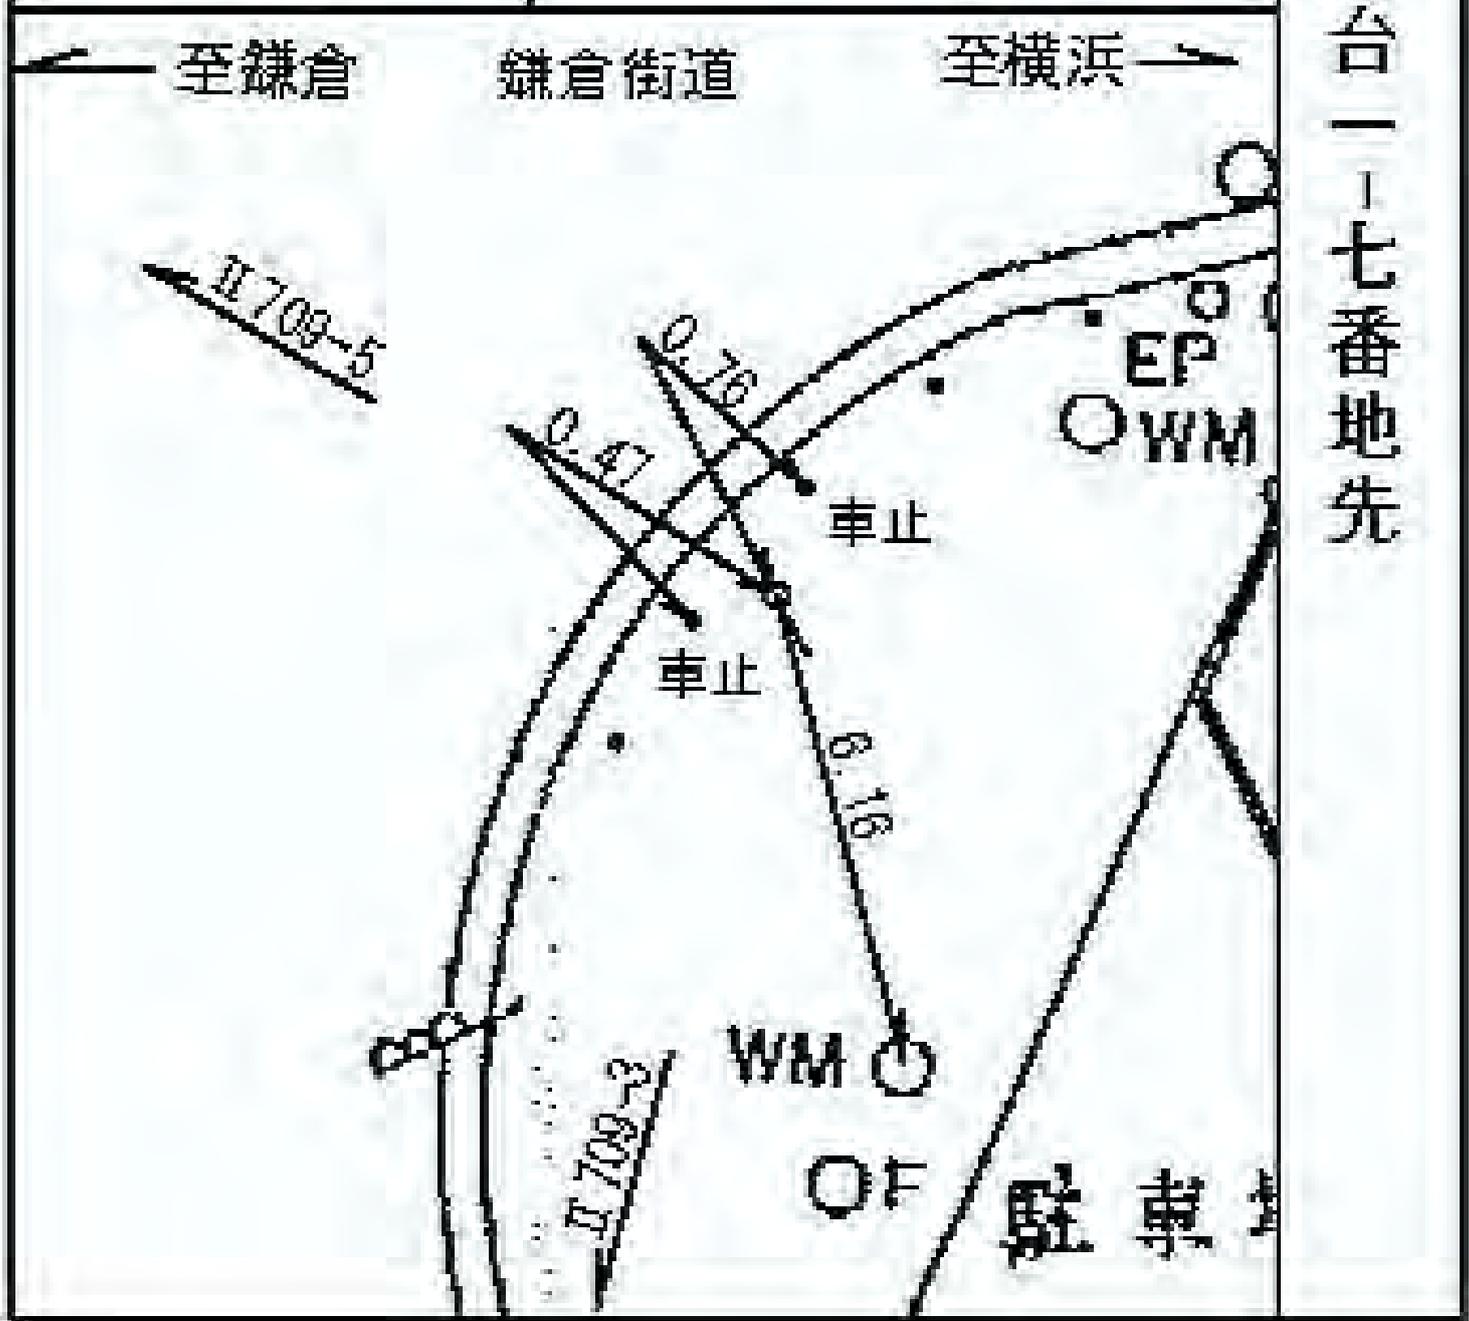

線番号	点番号	標識ノ種類	所在地
-----	-----	-------	-----

II 709	6	金属標 ● 鋸 ● 木杭 キザ三	港南区日野南二―一番地先
要 図			



所在地

港南区日野南四一六一二四番地先

標識ノ種類

金属標・鏡・木杭

キザミ


点番号

7

線番号

II 709


要 図

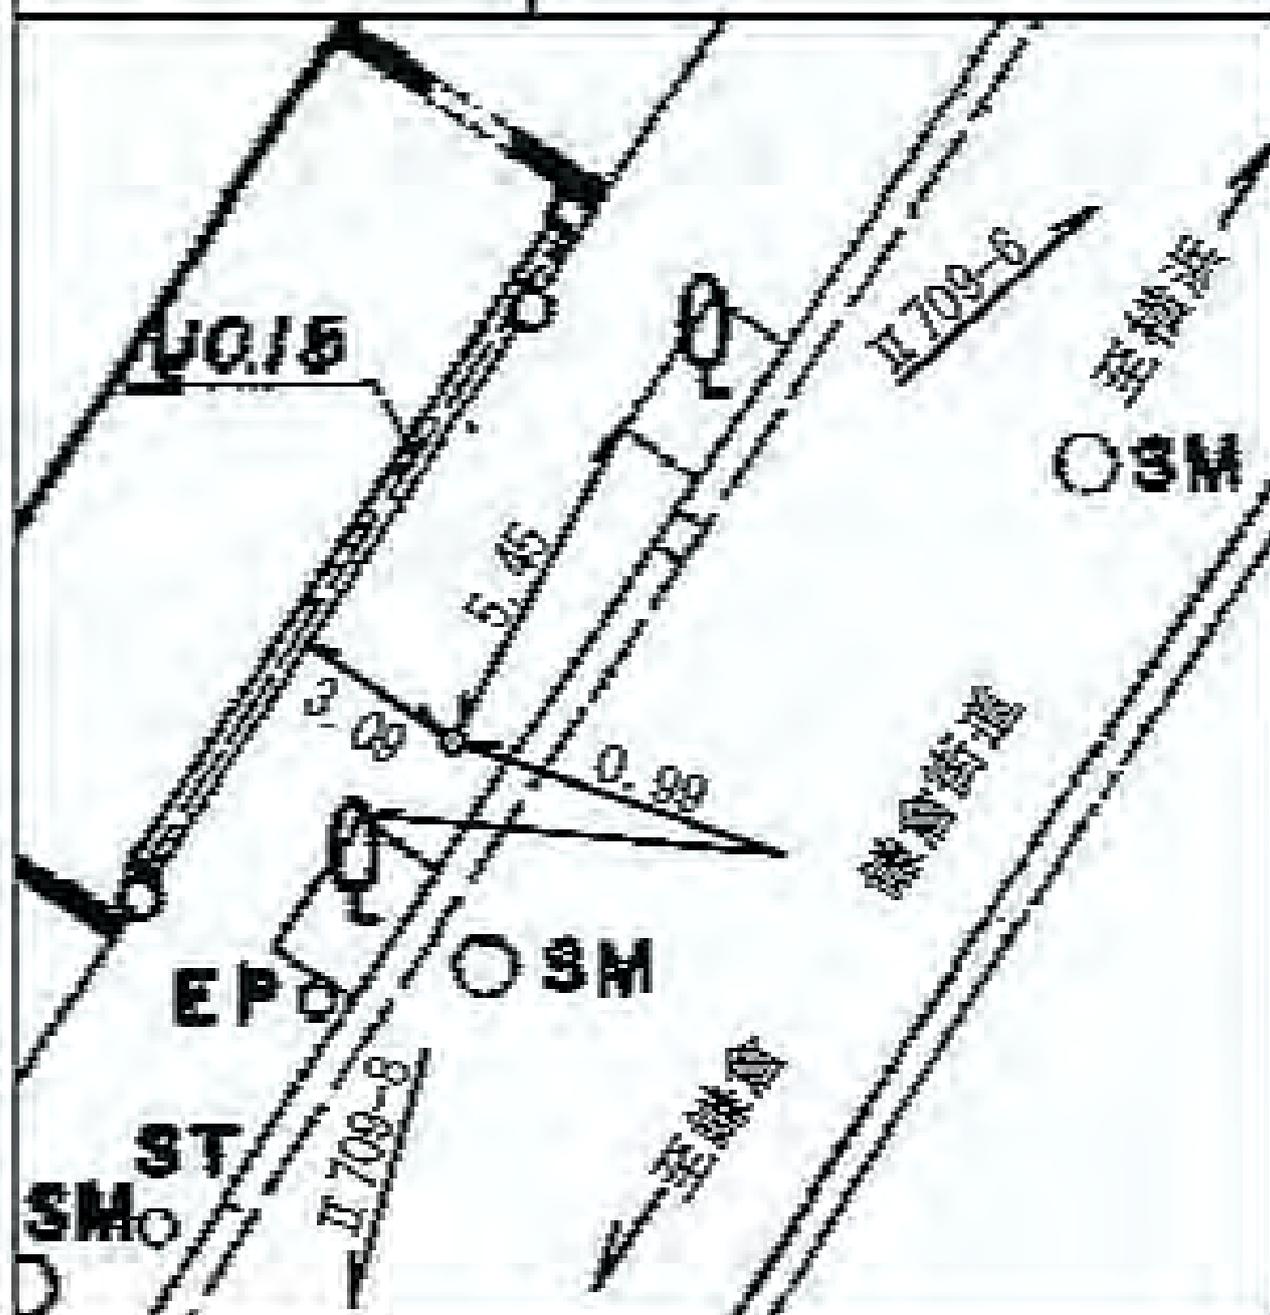

線番号	点番号	標識ノ種類	所在地
-----	-----	-------	-----

II 709	8	金属標 ● 鋸 ■ 木杭 キザミ	港南区日野南四一三〇番地先
--------	---	---------------------	---------------

要 図	
-----	--

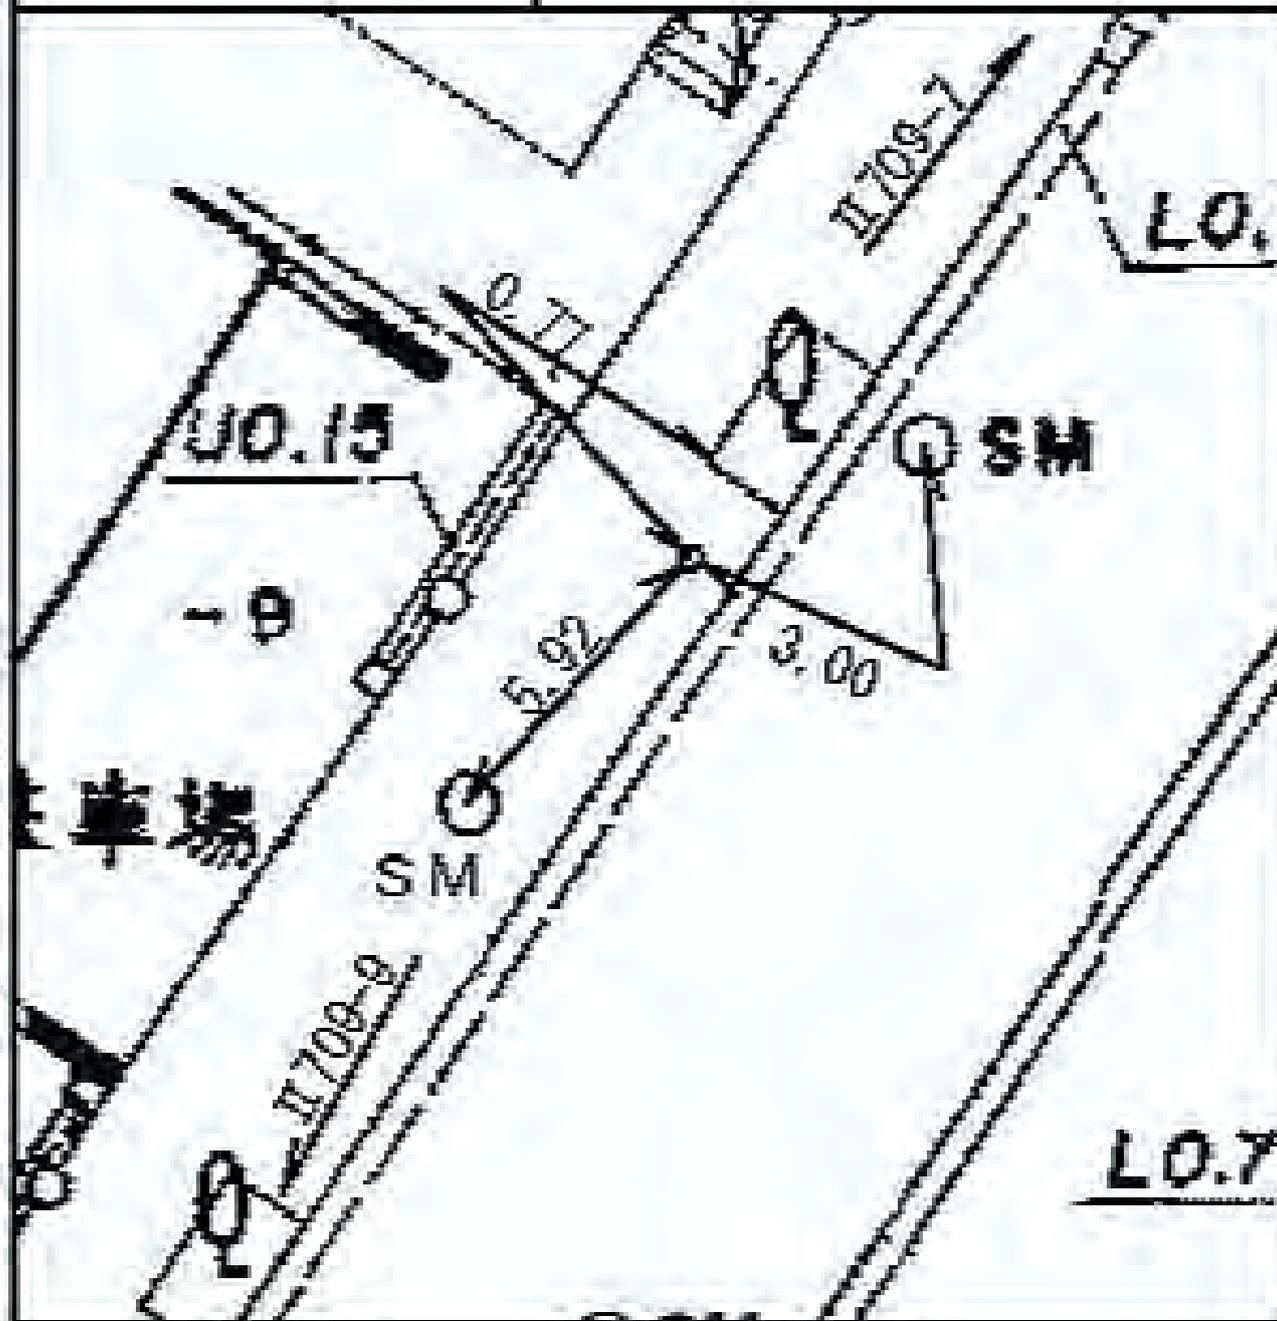

港南区日野南四一三〇番地先

線番号	点番号	標識ノ種類	所在地
-----	-----	-------	-----

II 709	10	金属標 ● 鋸 ● 木杭 キザミ	港南区港南台四一三八番地先
--------	----	---------------------	---------------


要 図



線番号	点番号	標識ノ種類	所在地
-----	-----	-------	-----

II 709	11	金属標 ● 鋌 ● 木杭 キザミ	港南区日野南五一九番地先
--------	----	---------------------	--------------

要 図	
-----	--

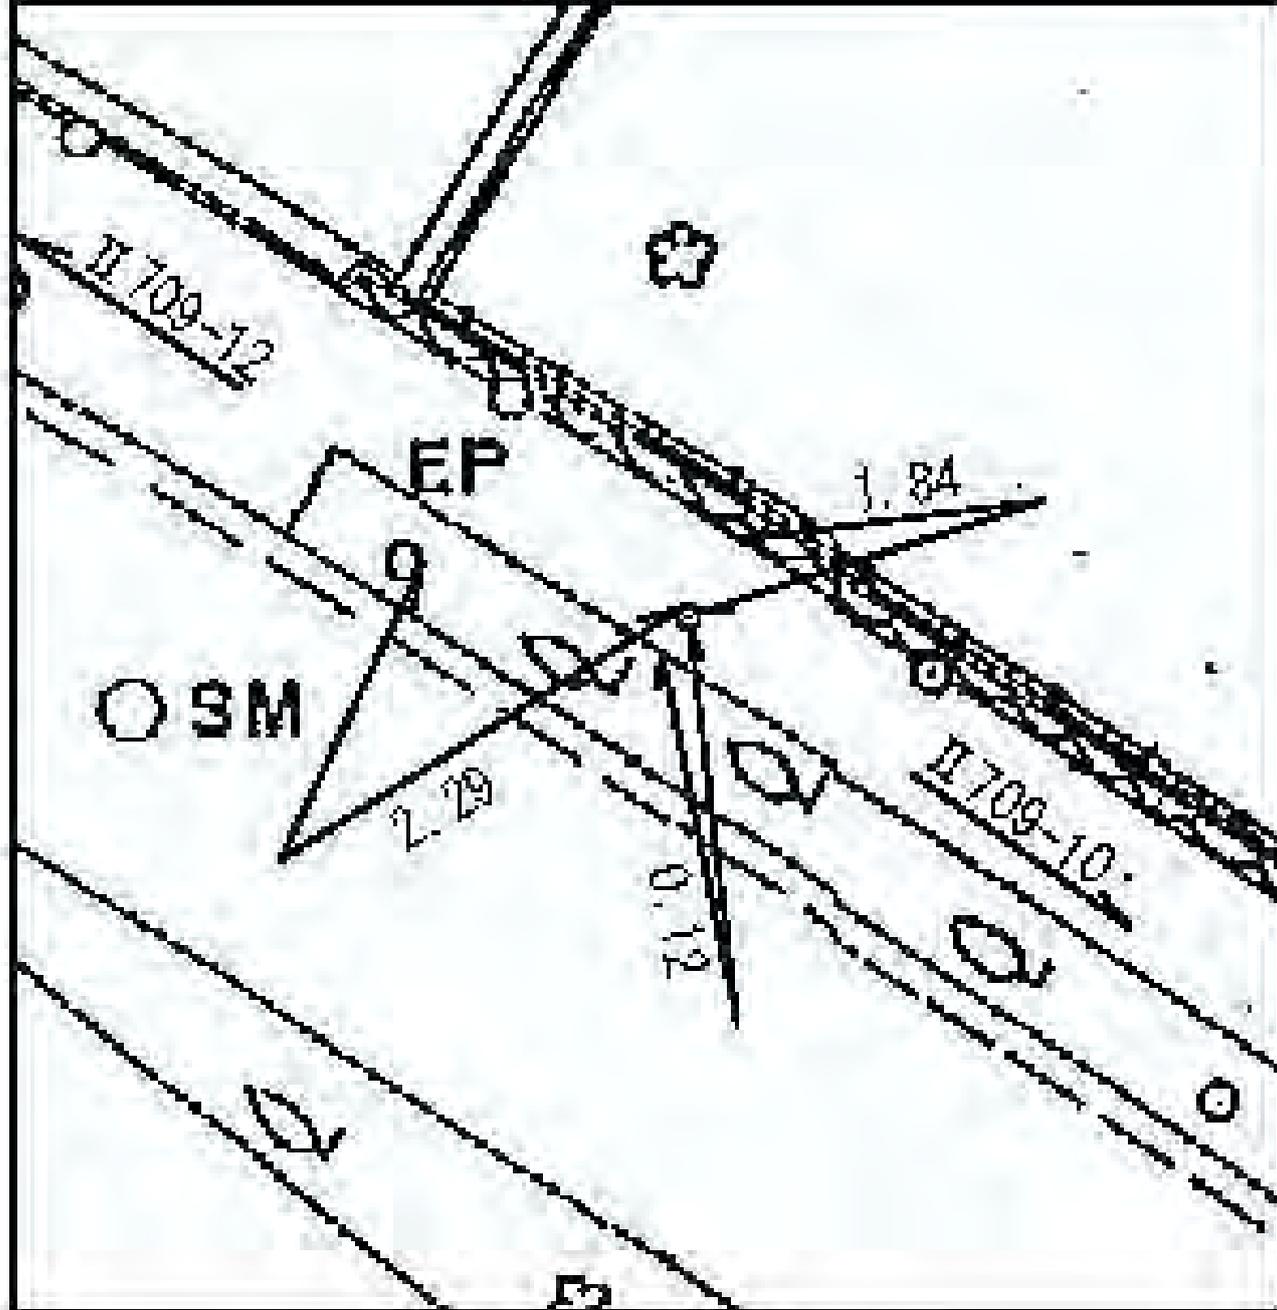

港南区日野南五一九番地先

所在地

港南区日野南五―三三番地先

標識ノ種類

金属標 ● 鋌 ● 木杭

キザミ


点番号

12

線番号


II 709

要 図

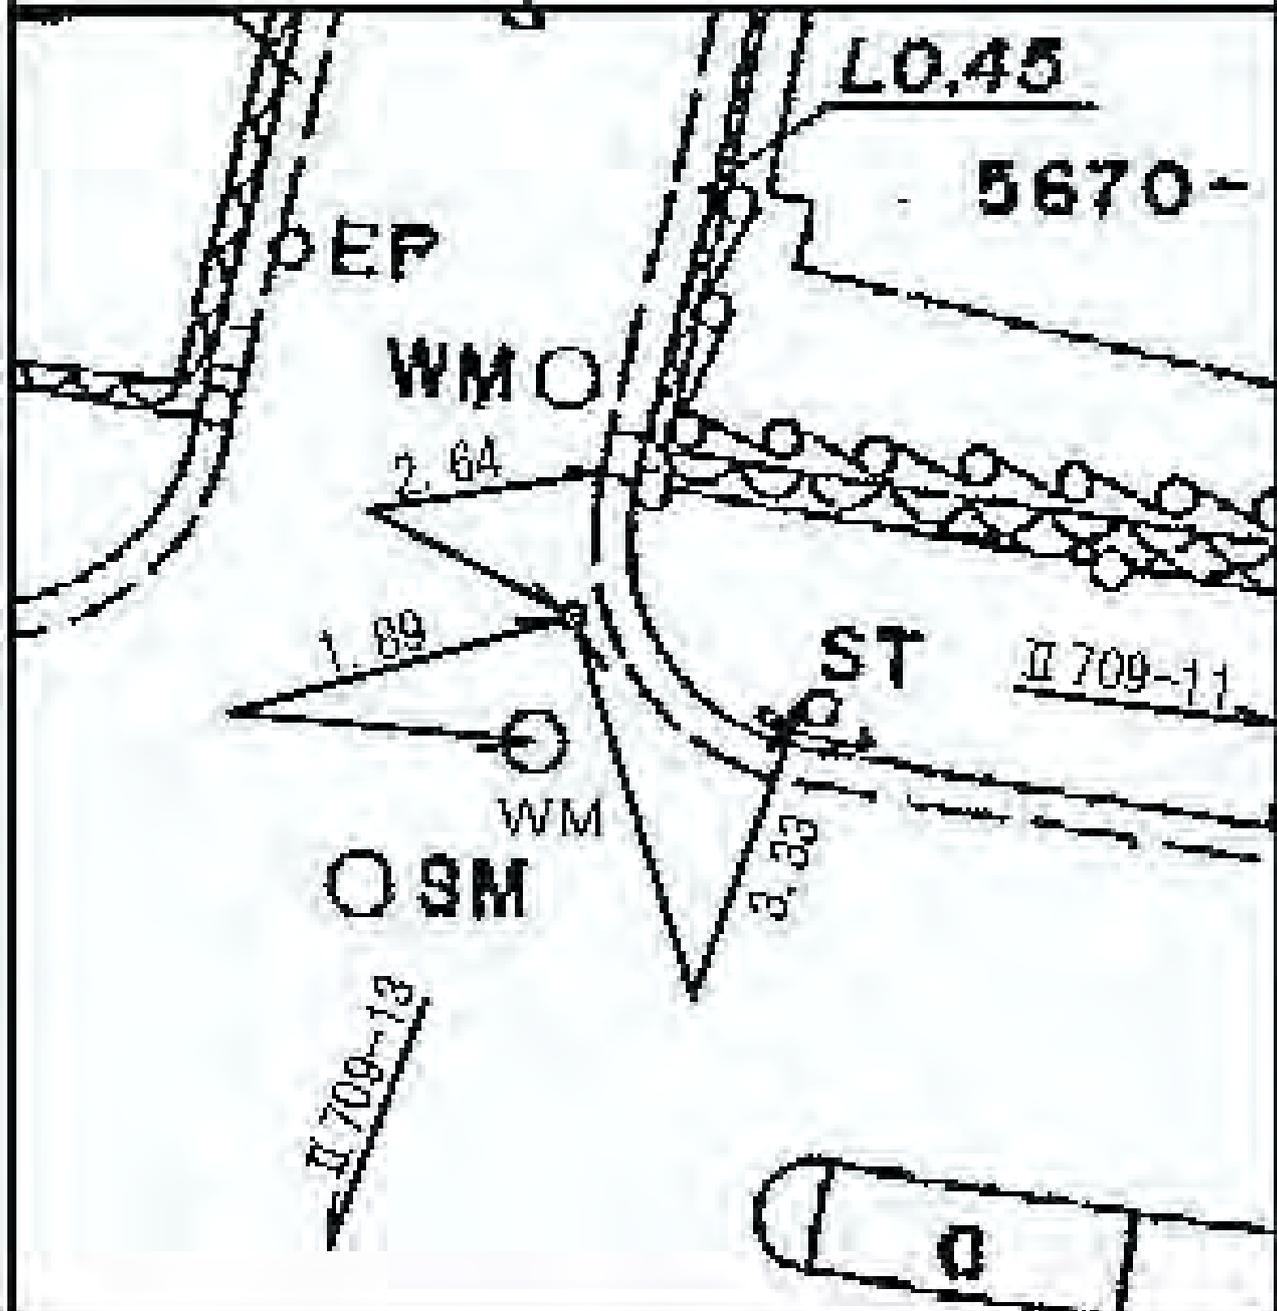

線番号	点番号	標識ノ種類	所在地
-----	-----	-------	-----

II 709	13	金属標 ● 鋌 ● 木杭 キザミ	港南区日野南六―三〇番地先
要 図			

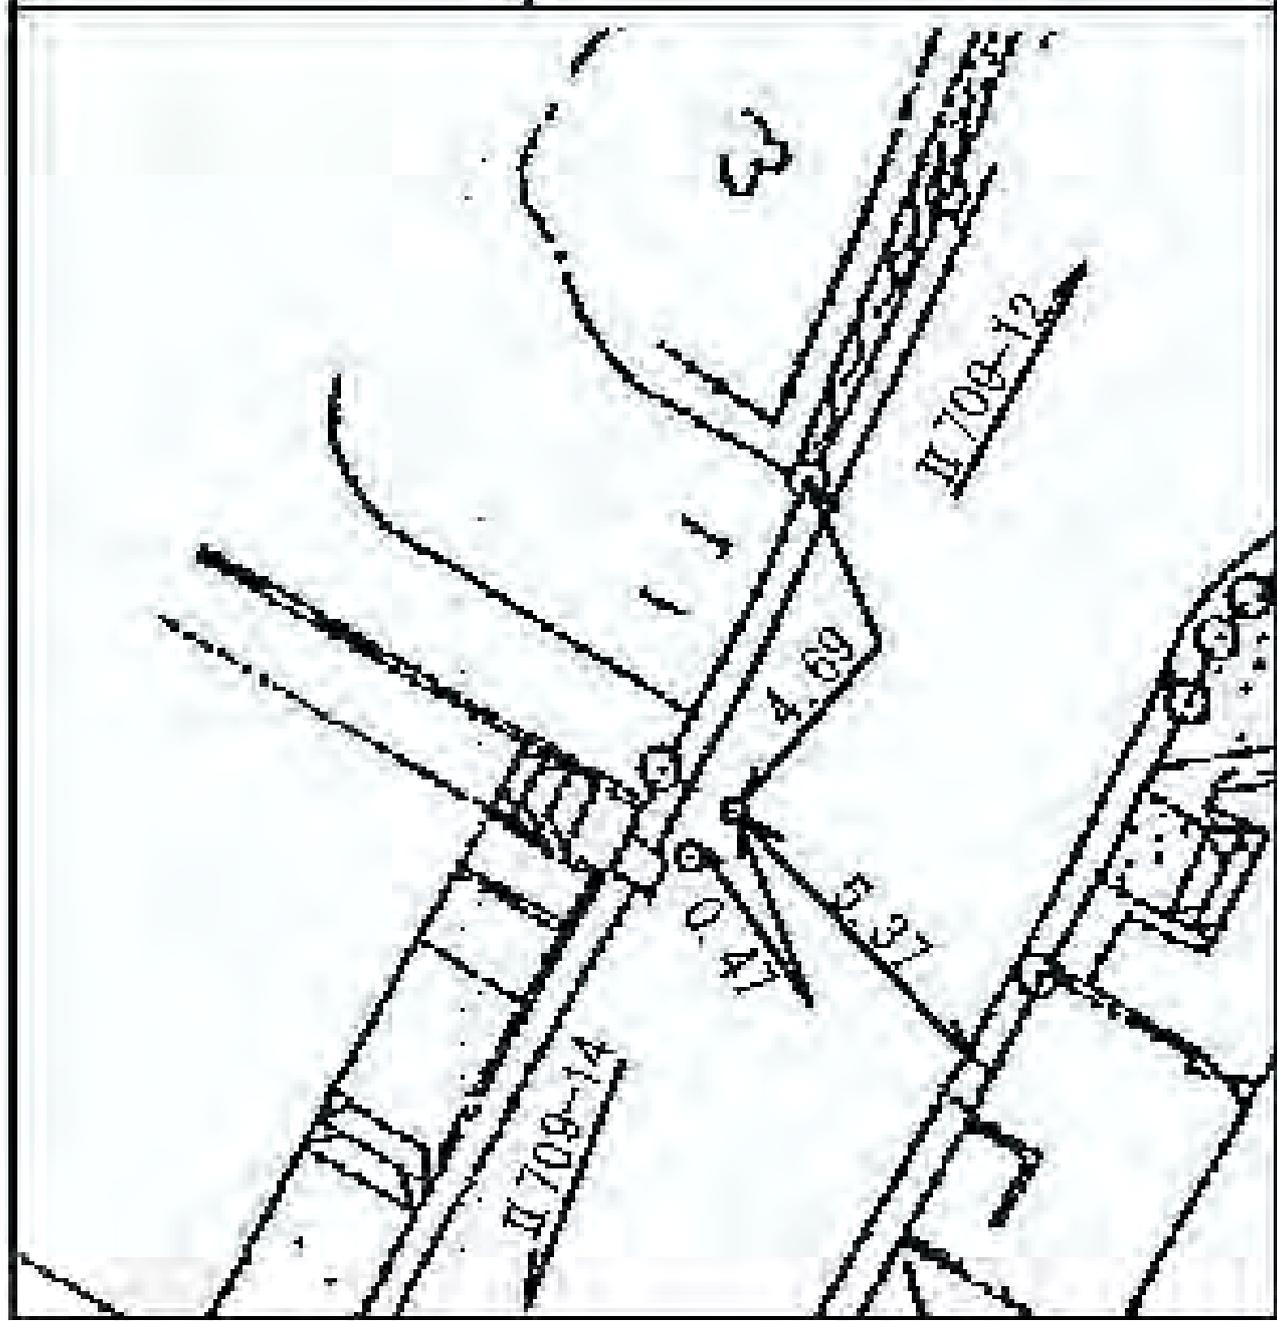

所在地

港南区日野南六―二二番地先

標識ノ種類

金属標 ● 鋸 ● 木杭

キザミ


点番号

14

線番号

II 709

要 図

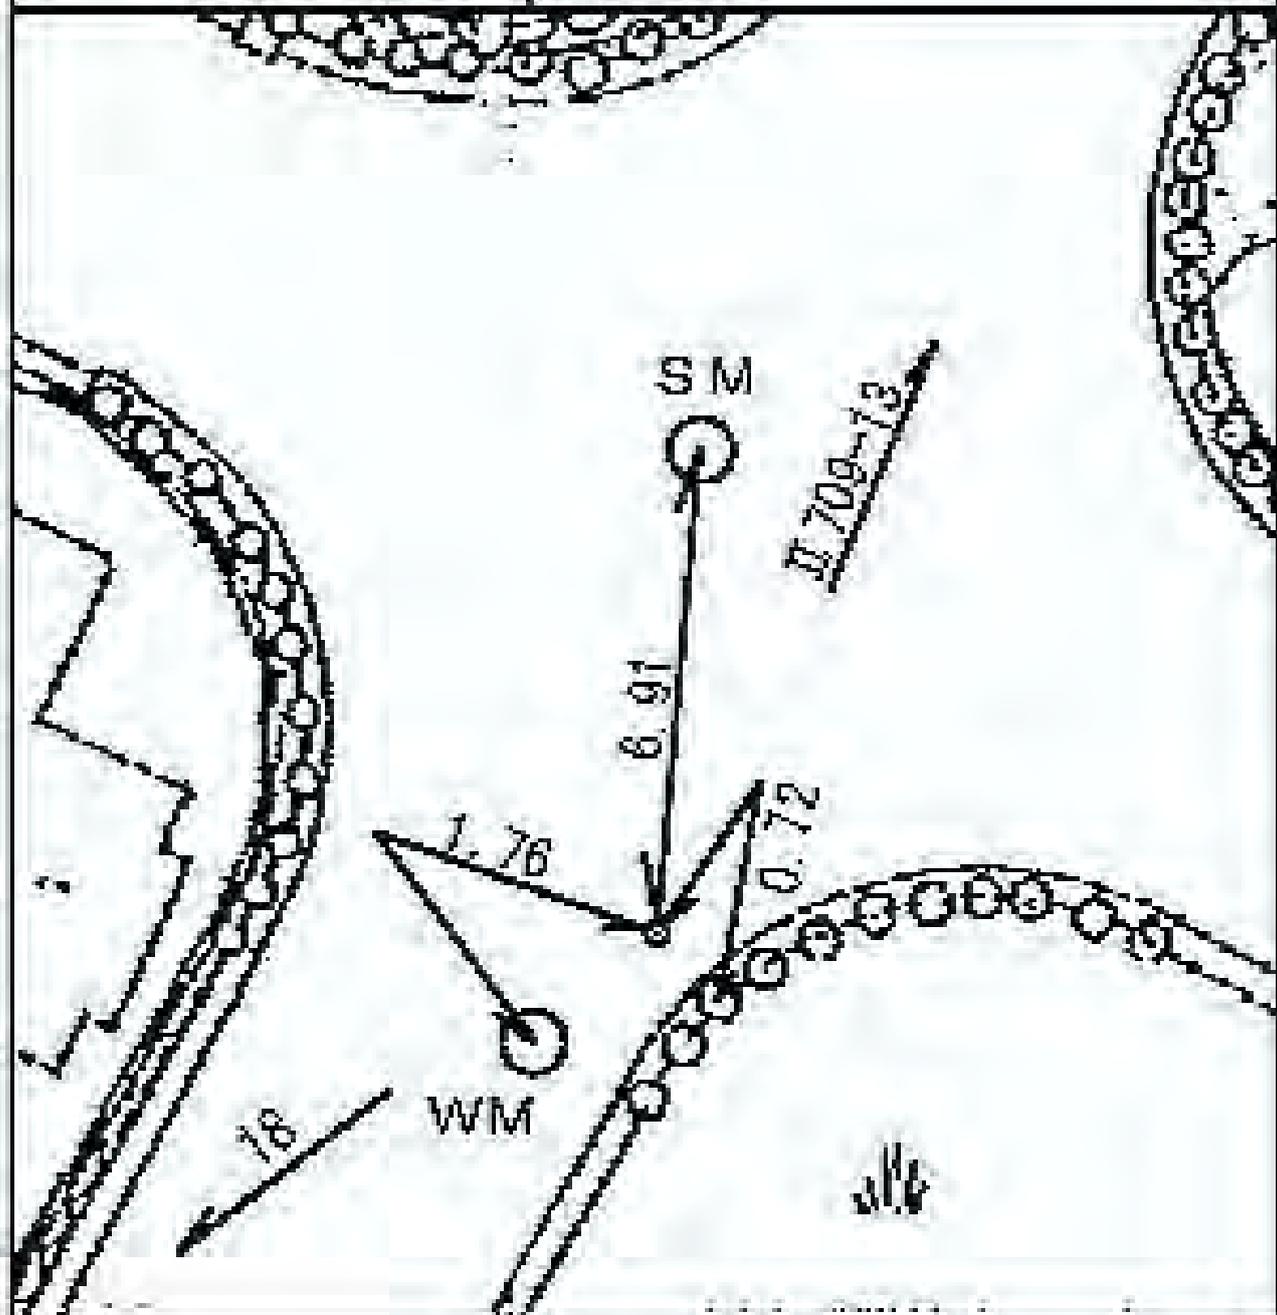


線 番 号	点 番 号	標 識 ノ 種 類	所 在 地
-------------	-------------	-----------	-------

II 710	1	<div style="border: 1px solid black; border-radius: 50%; padding: 5px; display: inline-block;">金属標</div> ・ 鋳 ・ 木杭 キザミ ・ 建物角
--------	---	--

要 図
-----


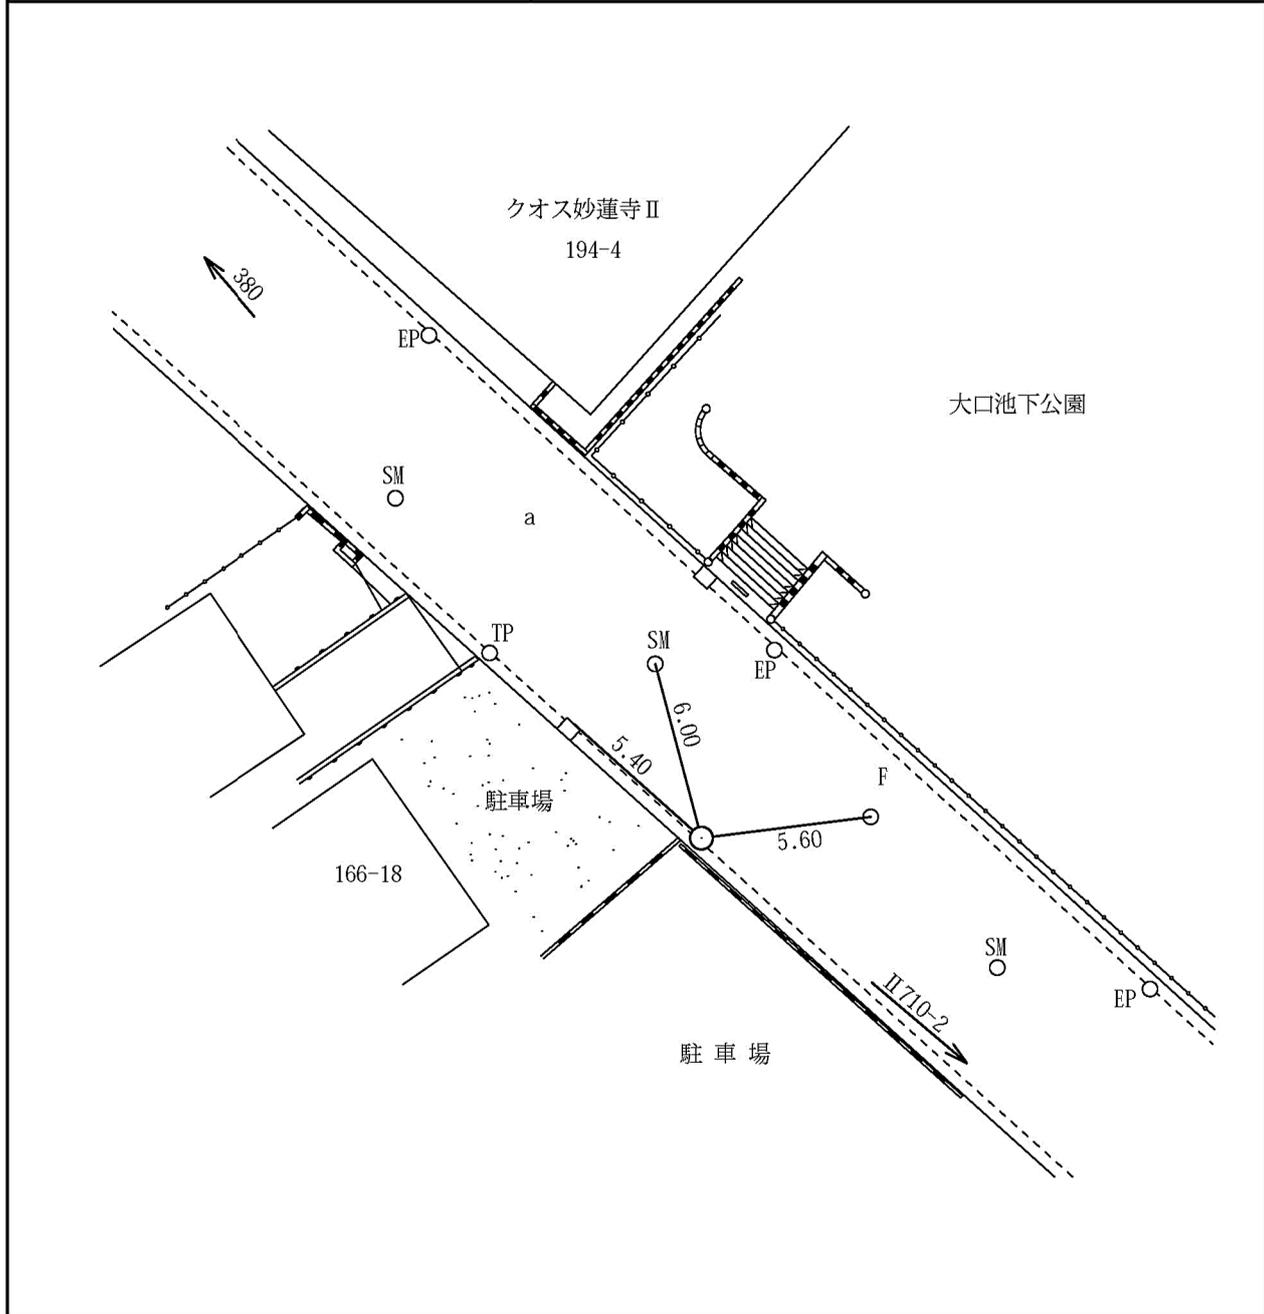

線番号	点番号	標識ノ種類	所在地
要 図			
<p>The diagram is a technical site plan showing building footprints and utility lines. A diagonal road or utility line runs from the top-left to the bottom-right. Buildings are labeled with addresses: 50-3, 49-2, 49-3, 49-4, and 51-6. A building at 49-3 is labeled '富士屋商会第2ビル'. A building at 51-6 is labeled '第2岩崎コーポラス'. Utility lines are marked with 'II 710-1' and 'II 710-3'. Various markers are shown: 'EP' (End Point), 'SM' (Service Manhole), 'WM' (Water Manhole), and 'TP' (Top of Pole). Distances are marked as 4.80, 5.70, and 4.35. A dashed line labeled 'a' indicates a boundary or specific utility line. A hatched area at the bottom represents a building corner or specific structure.</p>			

線 番 号	点 番 号	標 識 ノ 種 類	所 在 地
II 710	3	<div style="border: 1px solid black; border-radius: 50%; padding: 5px; display: inline-block;">金属標</div> ・ 鋸 ・ 木杭 キザミ ・ 建物角	神奈川区大口仲町五四番四地先
要 図			


線  
番  
号

点  
番  
号

標 識 ノ 種 類

所  
在  
地

II 710


5

金属標・鋸・木杭

キザミ・建物角

要 図


神奈川区西大口五〇番二地先

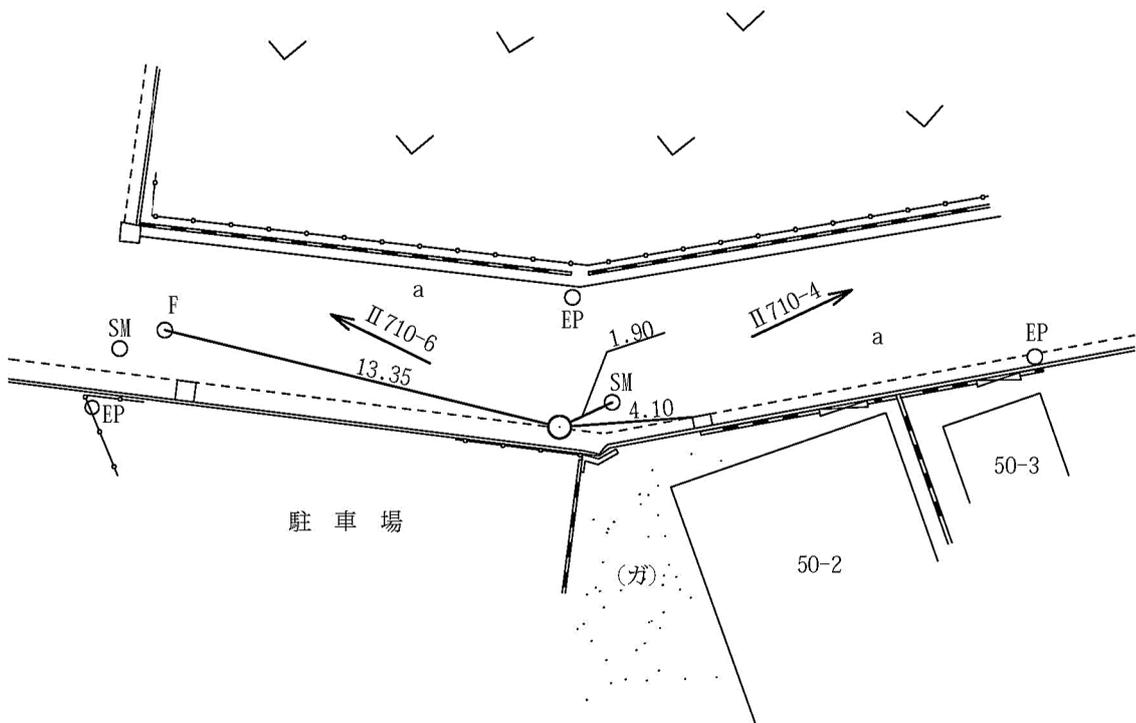


線 番 号	点 番 号	標 識 ノ 種 類	所 在 地
-------------	-------------	-----------	-------

II 710	6	<p>金属標・鋸・木杭</p> <p>キザミ・建物角</p>	神奈川区西大口一〇八番地先
--------	---	--------------------------------	---------------


要 図		
-----	--	--

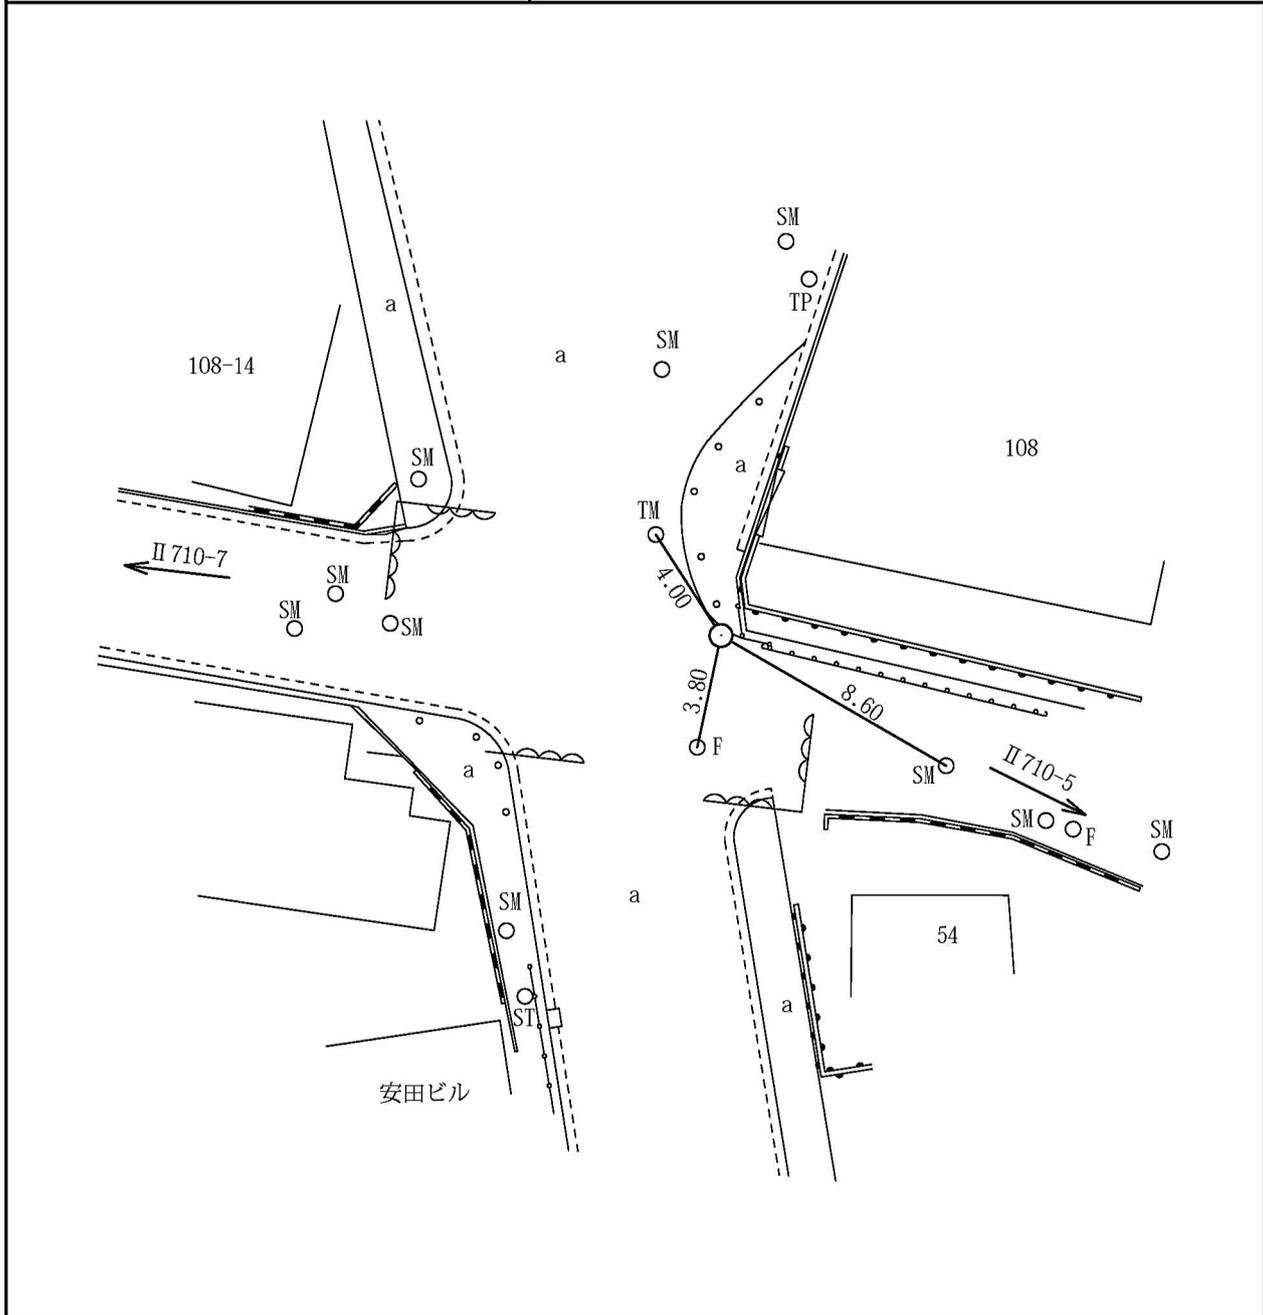


線 番 号	点 番 号	標 識 ノ 種 類	所 在 地
II 710	7	<span style="border: 1px solid black; border-radius: 50%; padding: 2px;">金属標</span> ・ 鋏 ・ 木杭 キザミ ・ 建物角	神奈川区西大口五七番八地先
要 図			

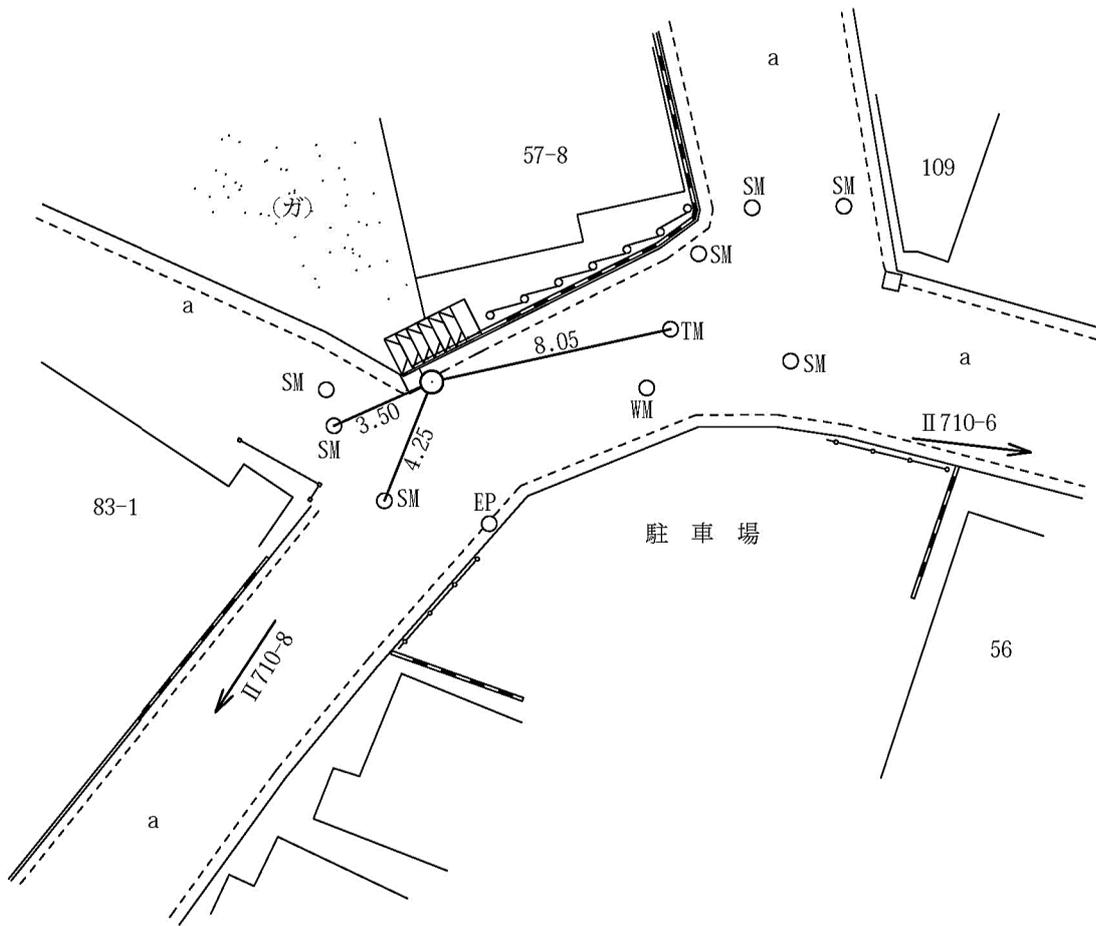

線 番 号	点 番 号	標 識 ノ 種 類	所 在 地
II 710	9	金属標・鋸・木杭 キザミ・建物角	神奈川区白幡仲町三六番一五地先
要 図			

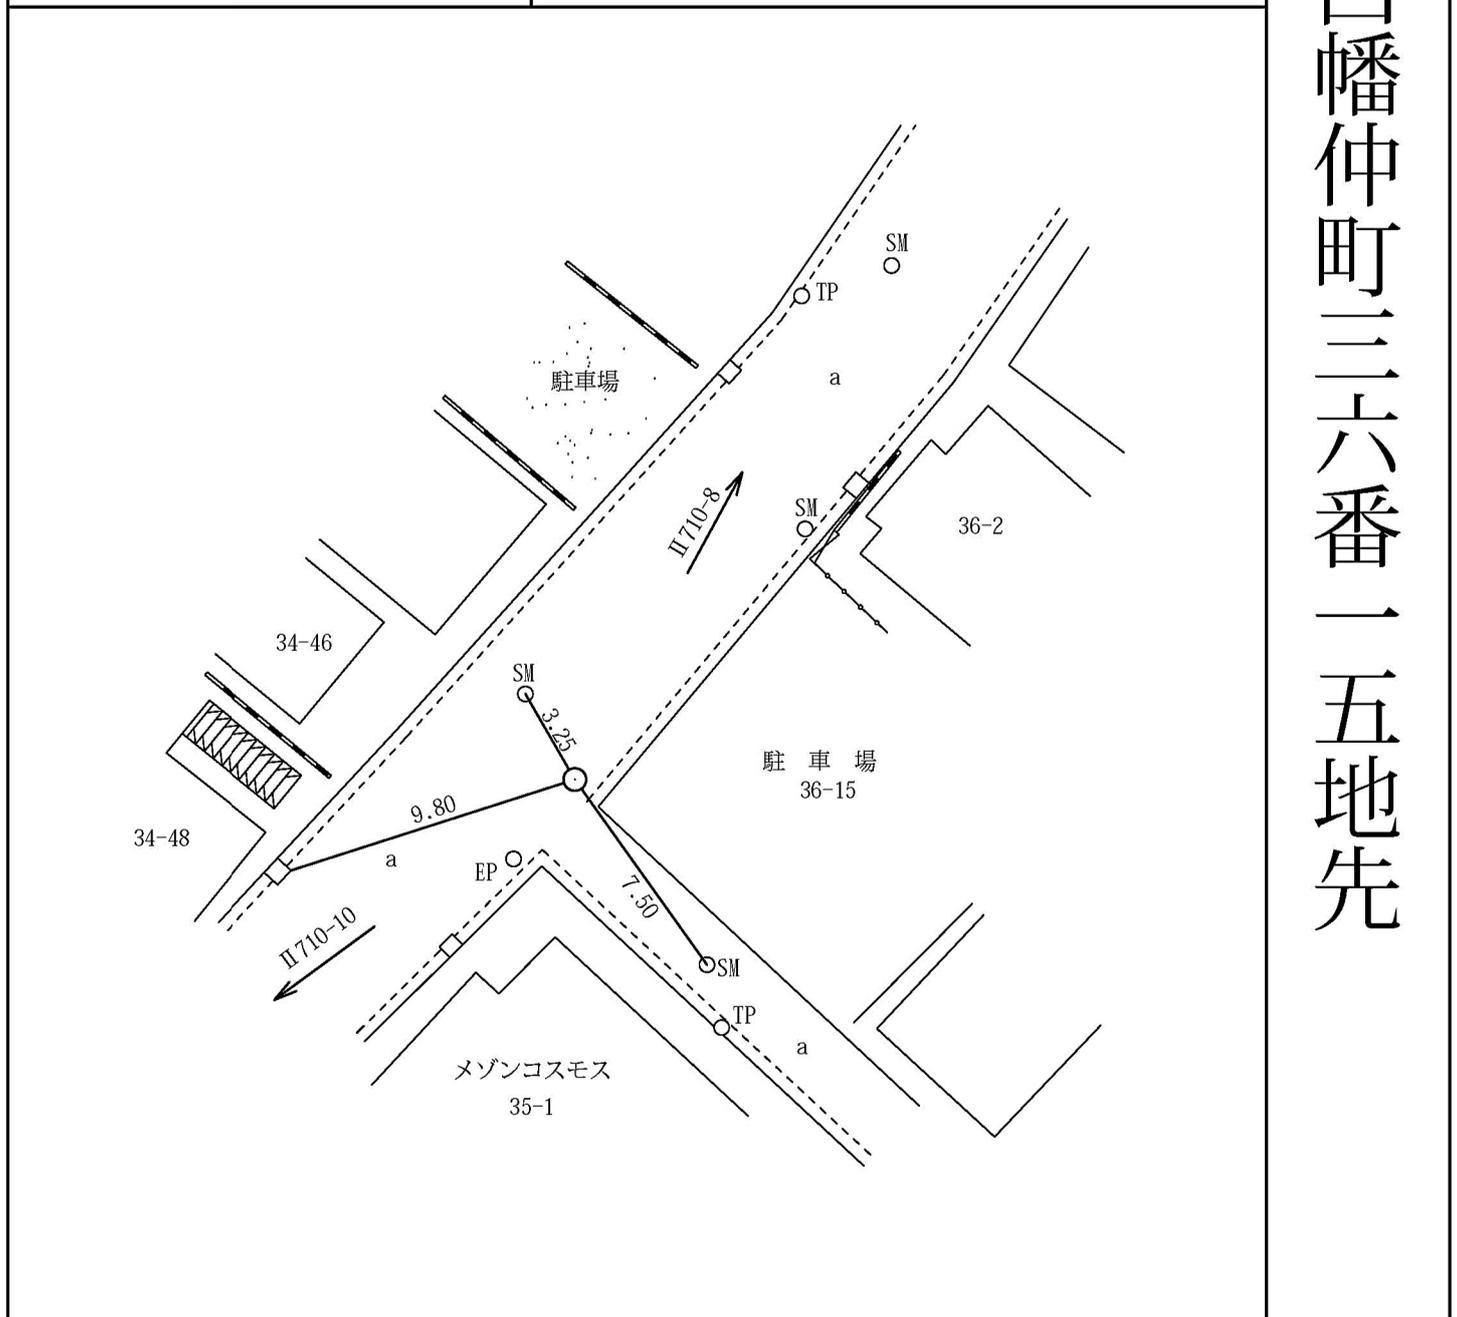

線 番 号	点 番 号	標 識 ノ 種 類	所 在 地
Ⅱ 710	10	<div style="border: 1px solid black; border-radius: 50%; padding: 5px; display: inline-block;">金属標</div> ・ 鋏 ・ 木杭 キザミ ・ 建物角	神奈川区白幡仲町二八番三地先
要 図			

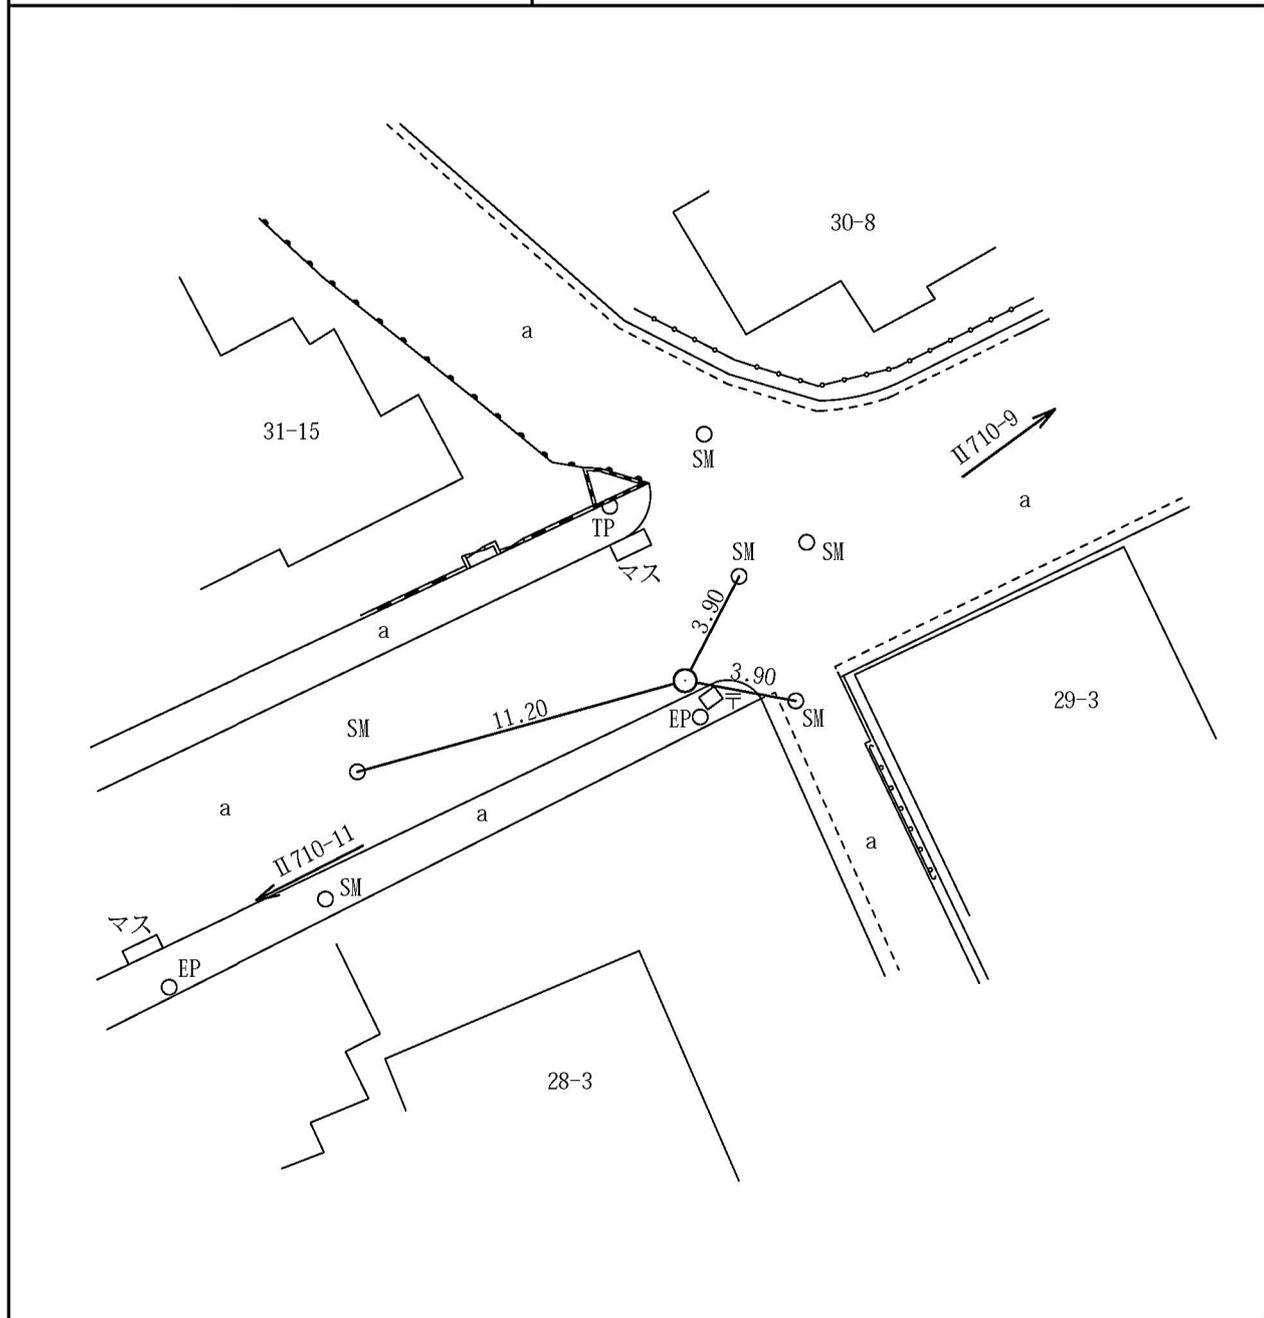


線 番 号	点 番 号	標 識 ノ 種 類	所 在 地
-------------	-------------	-----------	-------

II 710	11	<div style="border: 1px solid black; border-radius: 50%; padding: 5px; display: inline-block;">金属標</div> ・ 鋌 ・ 木杭 キザミ ・ 建物角
--------	----	--

要 図
-----

神奈川区白幡仲町二六番一 地先

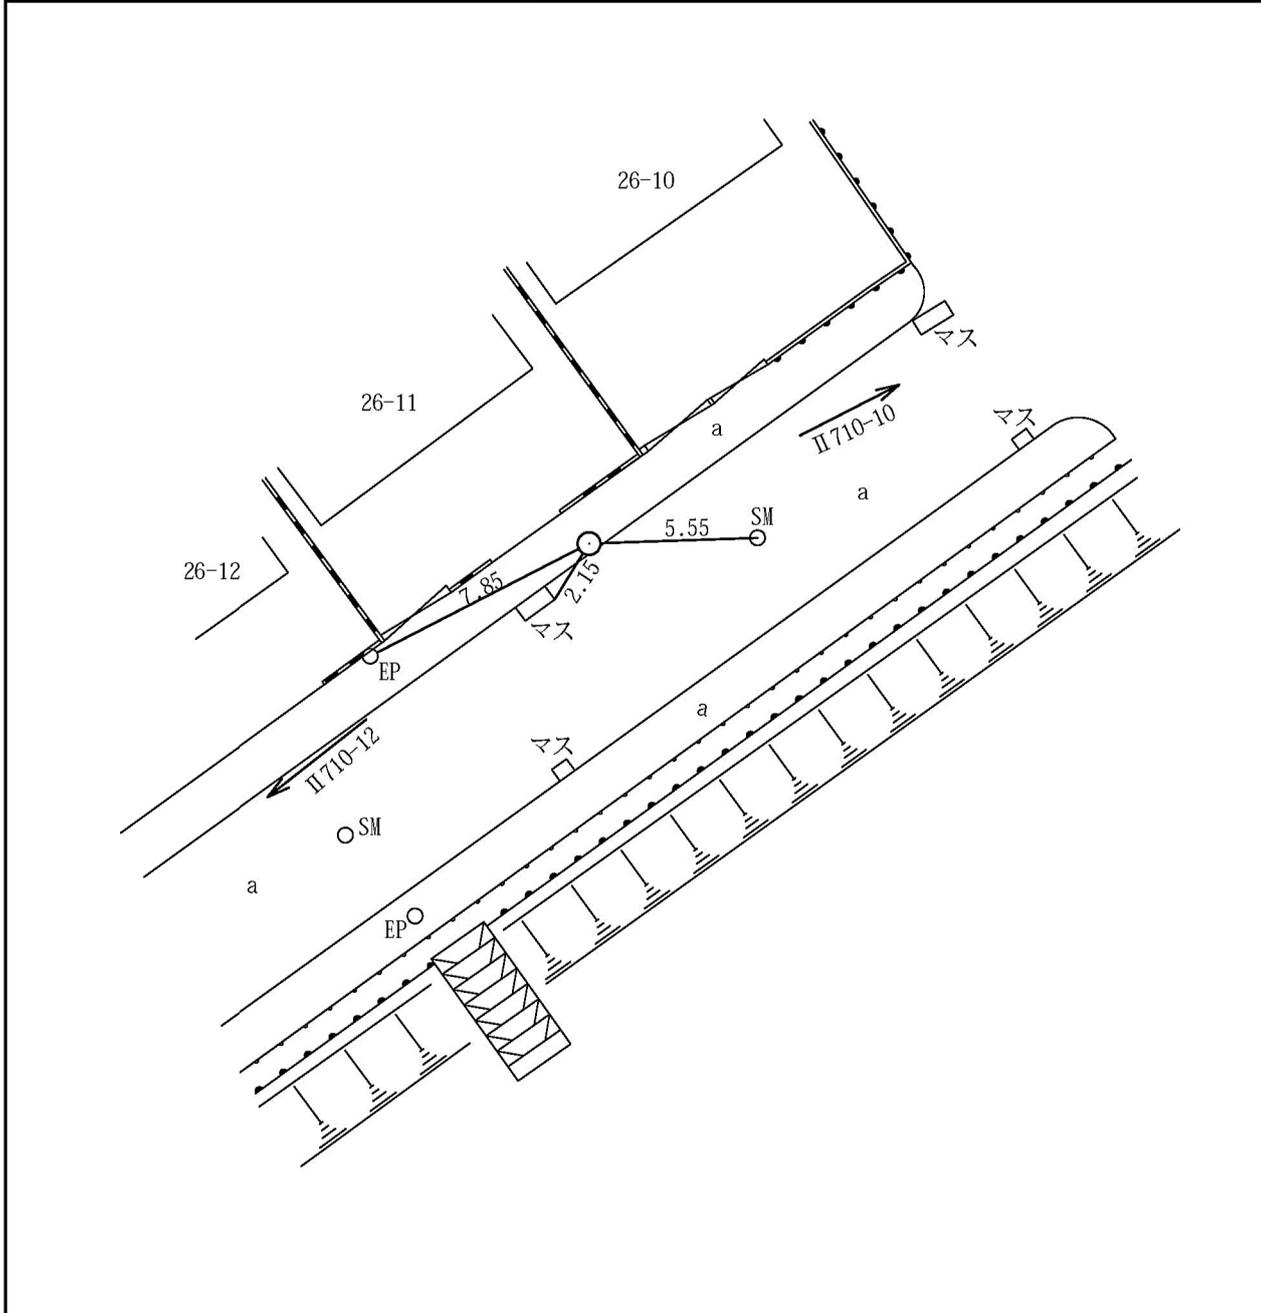

線  
番  
号

点  
番  
号

標 識 ノ 種 類

所  
在  
地

Ⅱ710


12

金属標・鋏・木杭

神奈川区白幡南町二番一四地先

要 図

キザミ・建物角

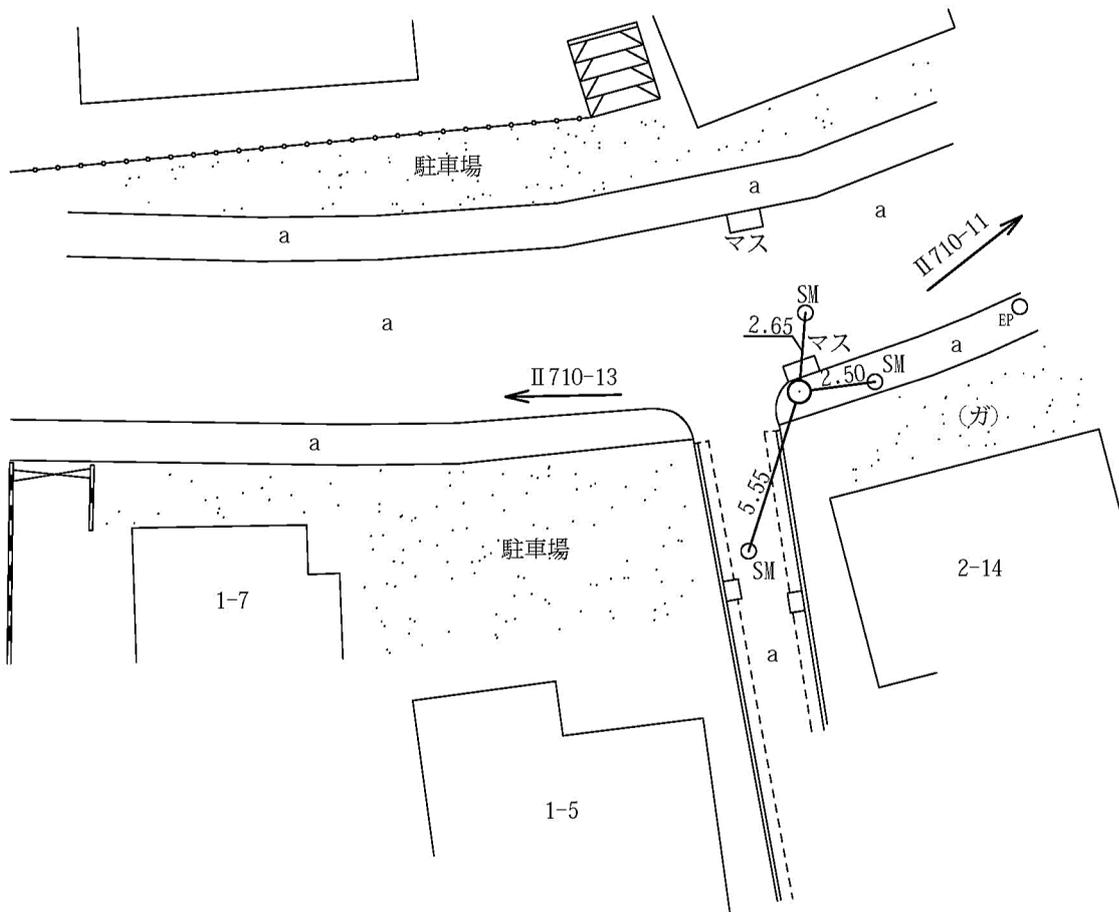


線 番 号	点 番 号	標 識 ノ 種 類	所 在 地
II 710	14	<div style="border: 1px solid black; border-radius: 50%; padding: 5px; display: inline-block;">金属標</div> ・ 鋸 ・ 木杭 キザミ ・ 建物角	神奈川区白幡西町六番九地先
要 図			
<p>The diagram illustrates a utility line configuration. It features two main poles labeled II 710-13 and II 710-15, both marked with 'Co'. A central pole is marked with 'SM' and 'EP'. Various distances and markers are indicated: '6-9' near the top pole, '2.40' between the top pole and the central pole, '5.15' between the central pole and the bottom pole, and '6.65' between the top pole and the bottom pole. The diagram also shows a building corner labeled '7-21' and another area labeled '7-3'. A dashed line represents a boundary or path, and an 'EPO' marker is visible at the top right.</p>			

線 番 号	点 番 号	標 識 ノ 種 類	所 在 地
-------------	-------------	-----------	-------


II 710	15	<div style="border: 1px solid black; border-radius: 50%; padding: 5px; display: inline-block;">金属標</div> ・ 鋏 ・ 木杭 キザミ ・ 建物角
--------	----	--

要 図

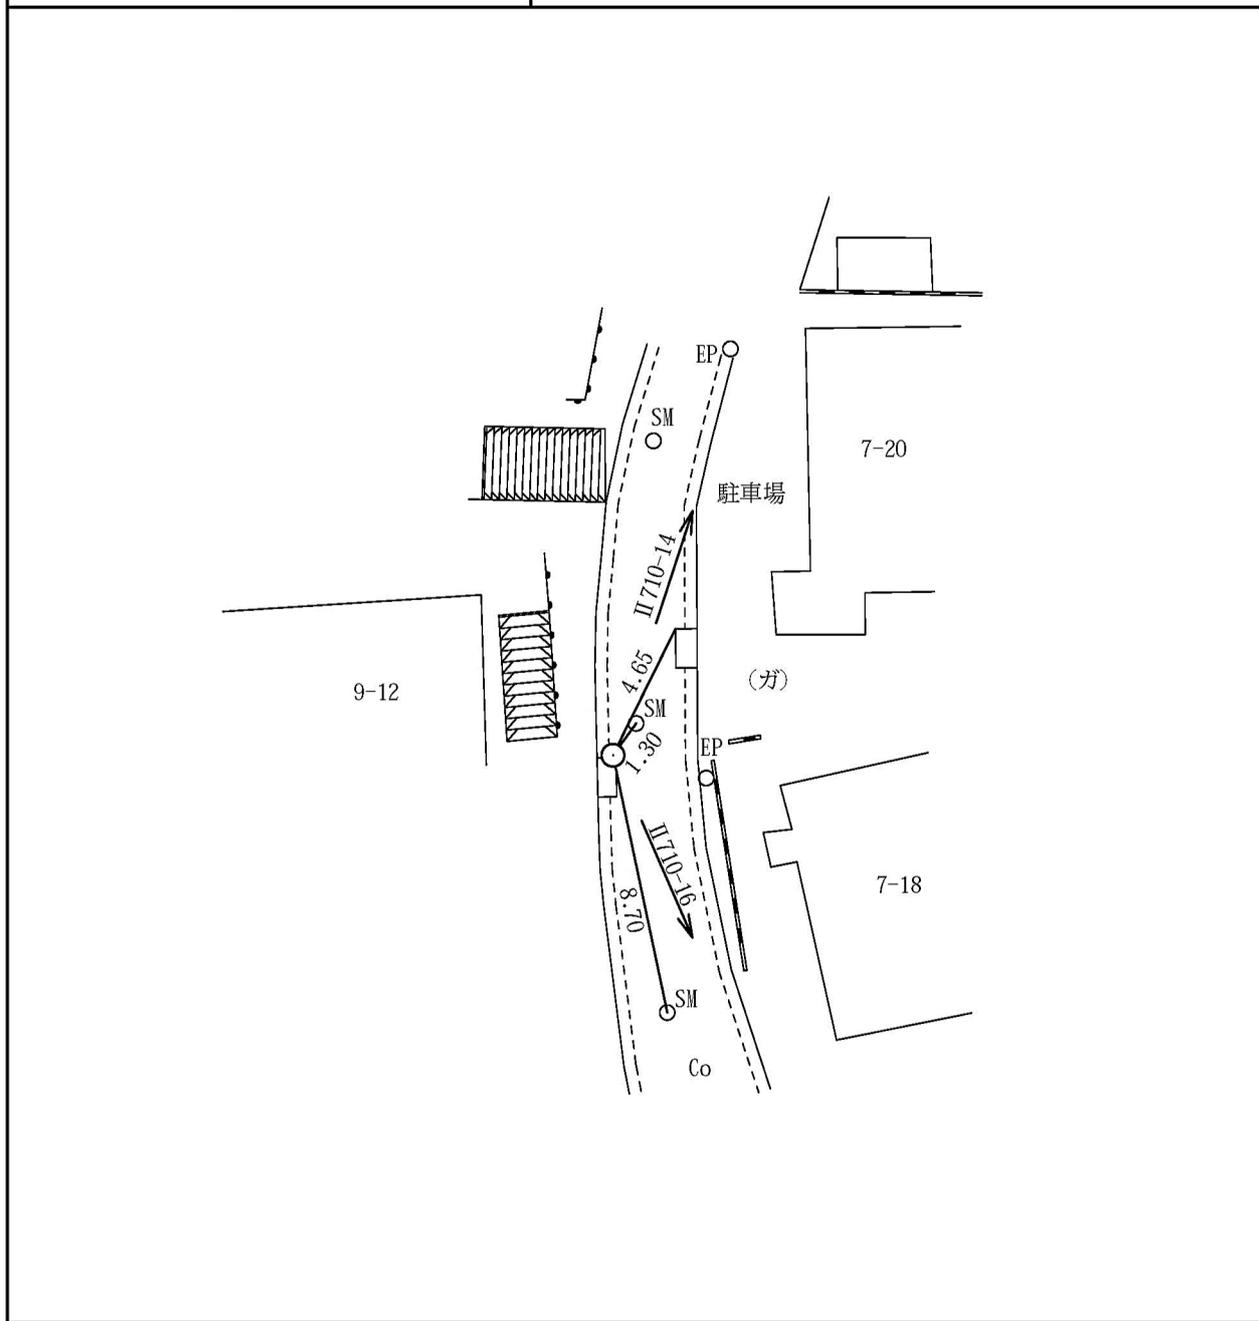


神奈川県白幡西町九番一、二地先

線 番 号	点 番 号	標 識 ノ 種 類	所 在 地
II 710	16	<span style="border: 1px solid black; border-radius: 50%; padding: 2px;">金属標</span> ・鋏・木杭 キザミ・建物角	神奈川区白幡南町一六番一三地先
要 図			

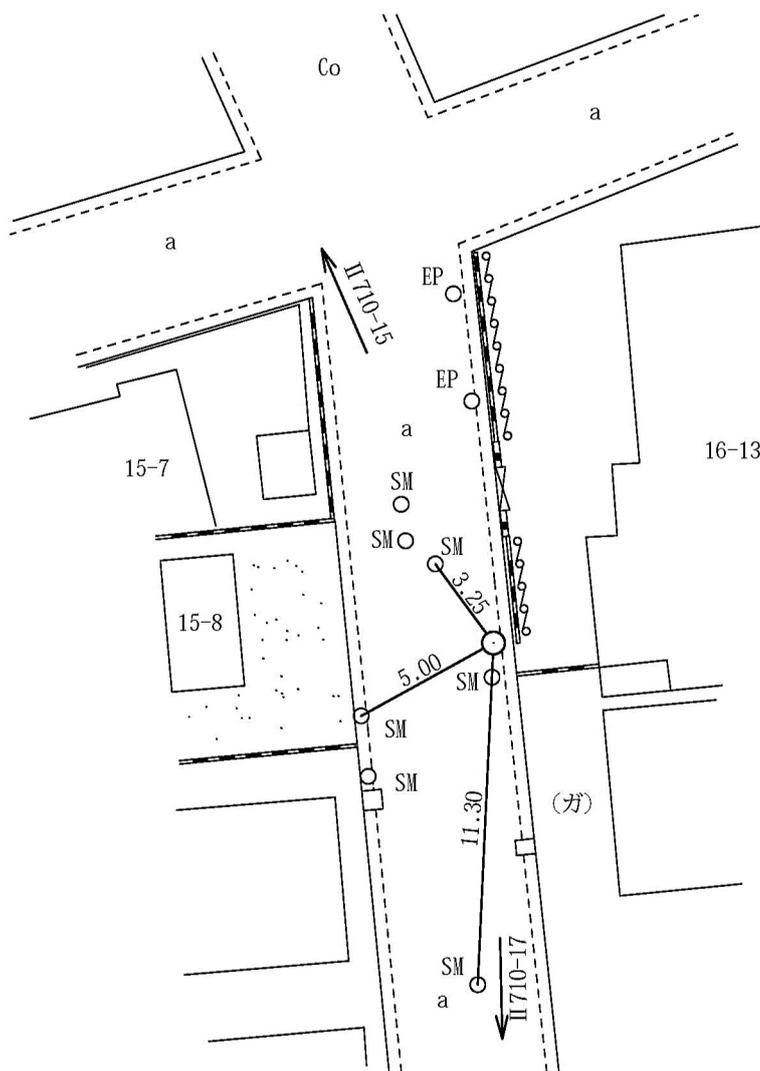

線 番 号	点 番 号	標 識 ノ 種 類	所 在 地
II 710	17	<div style="border: 1px solid black; border-radius: 50%; padding: 5px; display: inline-block;">金属標</div> ・ 鋌 ・ 木杭 キザミ ・ 建物角	神奈川区白幡西町二一番一地先
要 図			

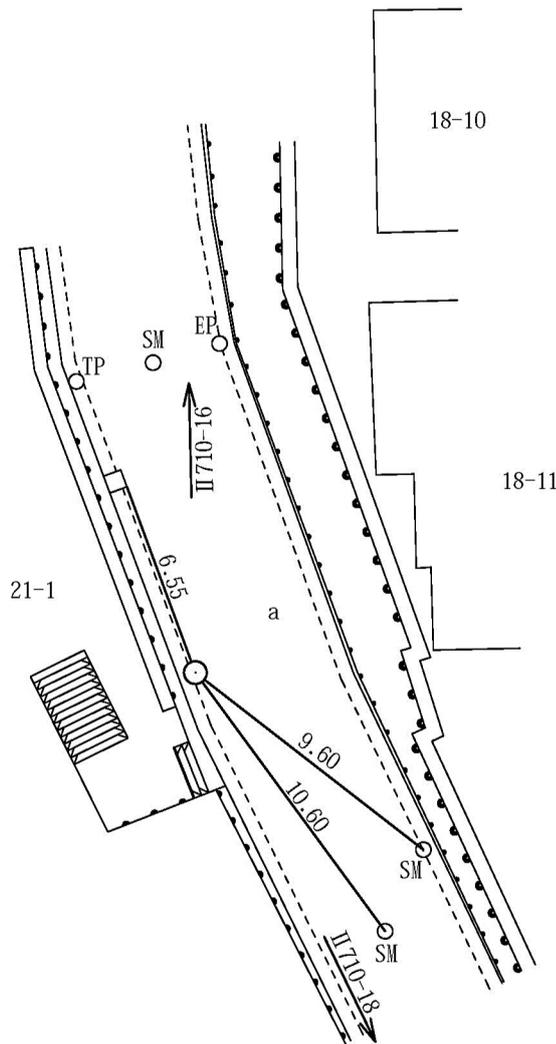

線番号	点番号	標識ノ種類	所在地
II 710	18	<p>金属標・鋸・木杭</p> <p>キザミ・建物角</p>	神奈川県鳥越一五番五地先
要 図		<p>The diagram is a site plan showing the layout of buildings and utility lines. Buildings are labeled 15-12, 15-5, and 18-15. Utility lines are labeled II 710-17 and II 710-19. A central point is marked with a circle and labeled EP. Two other points are marked with circles and labeled SM. Distances are indicated: 4.70 between EP and the first SM, 2.00 between the two SM points, and 7.95 between the second SM and a building corner. The letter 'a' is used to denote specific locations or boundaries. A dashed line represents a boundary or path. A hatched area indicates a building footprint. A north arrow is present at the bottom of the diagram.</p>	


線 番 号	点 番 号	標 識 ノ 種 類	所 在 地
-------------	-------------	-----------	-------

II 710	20
--------	----

金属標・鋏・木杭  
キザミ・建物角


要 図


神奈川区鳥越一一番一〇地先

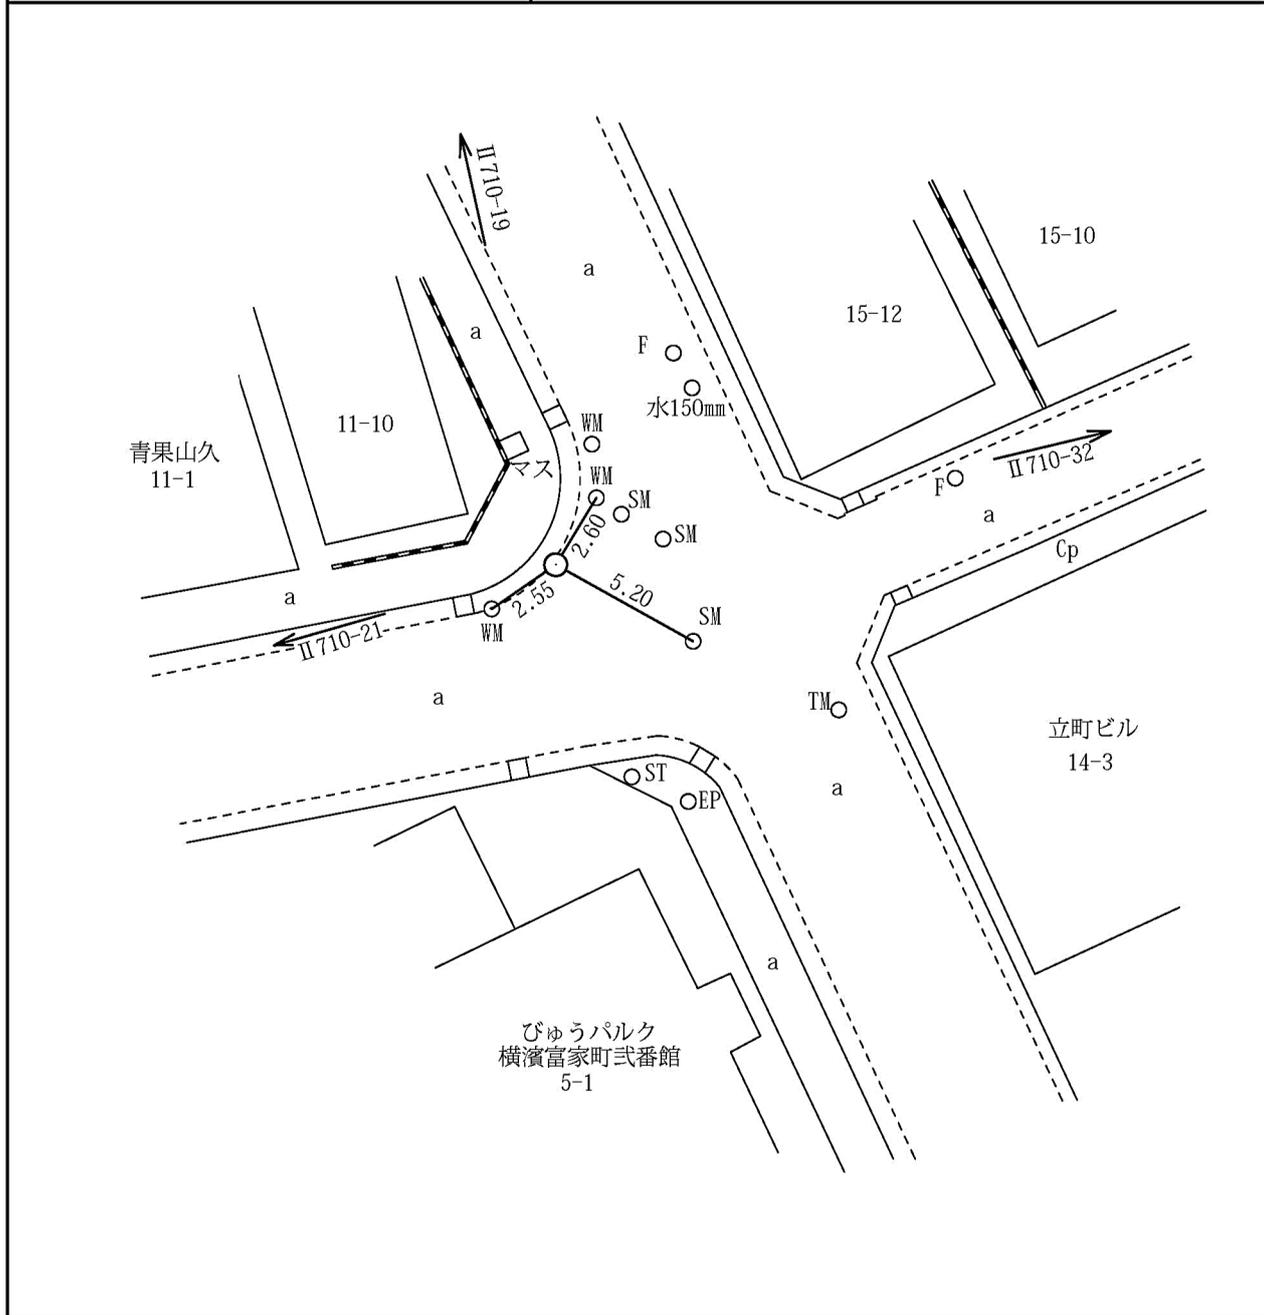


線 番 号	点 番 号	標 識 ノ 種 類	所 在 地
-------------	-------------	-----------	-------------

II 710	21	<p>金属標・鋏・木杭</p> <p>キザミ・建物角</p>	神奈川区鳥越六番八地先
要 図			

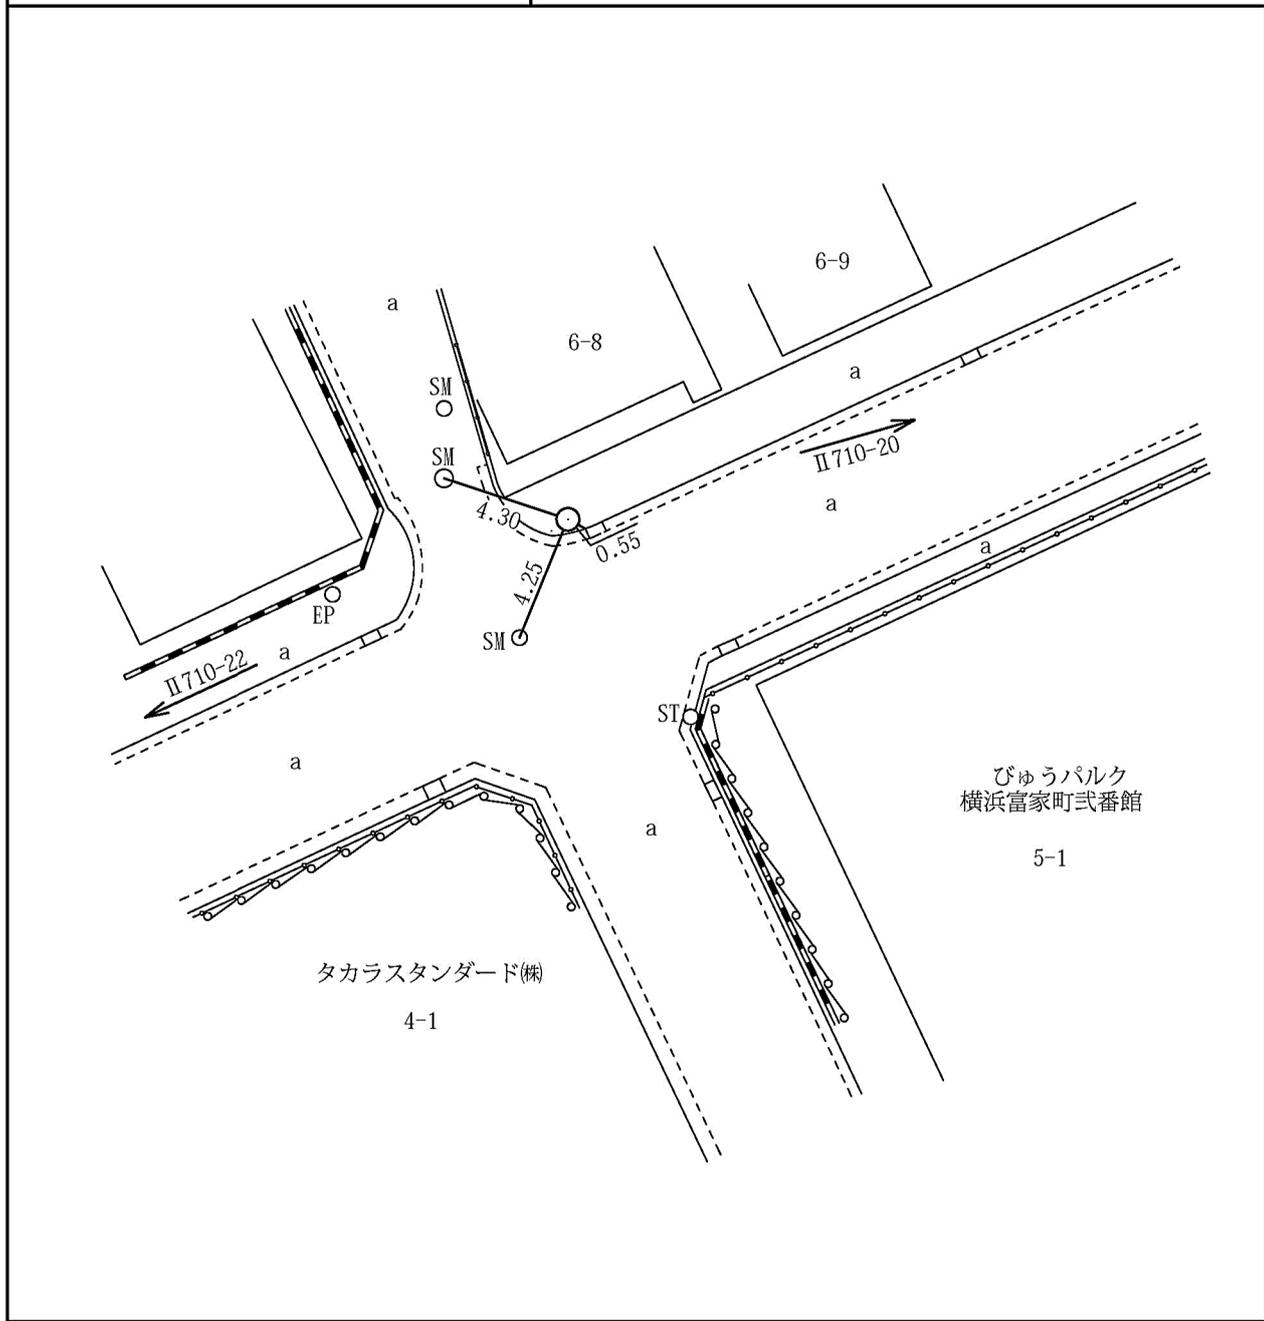

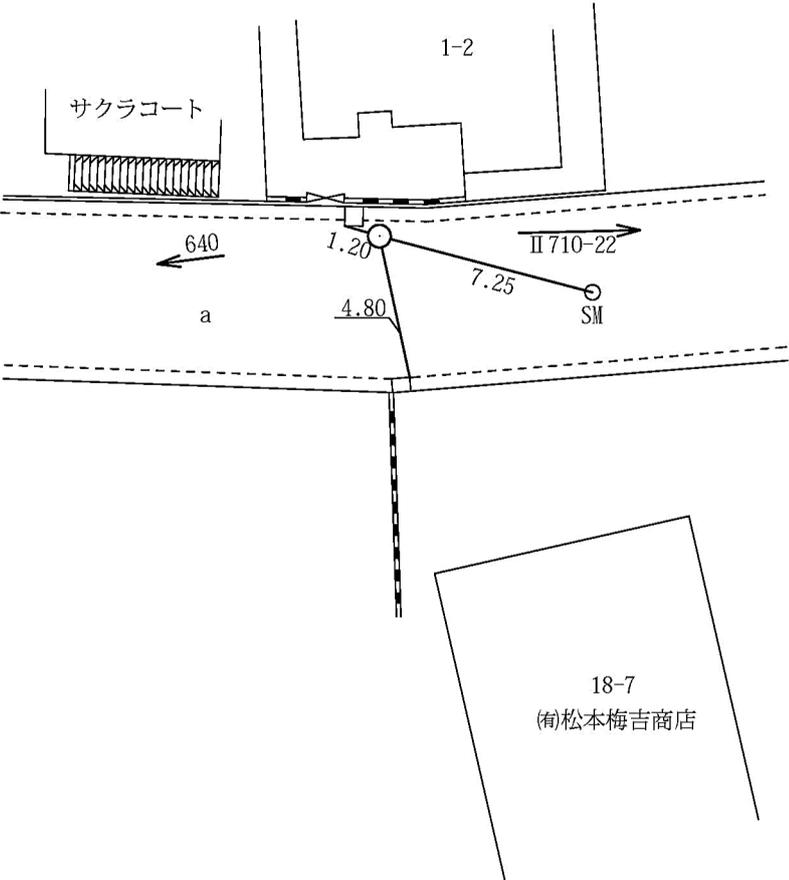
線 番 号	点 番 号	標 識 ノ 種 類	所 在 地
II 710	23	金属標・鋸・木杭 キザミ・建物角	神奈川区鳥越一番二地先
要 図			
 <p>The diagram is a site plan showing a road with a dashed center line. On the left side of the road, there is a building labeled 'サクラコート' (Sakura Court) with a hatched roof. To its right is another building labeled '1-2'. A utility pole is marked with a circle and 'SM'. A line connects the pole to the road with a dimension of 7.25. Another line connects the pole to a point on the road with a dimension of 1.20. A vertical line extends from the pole to a building labeled '18-7 (有)松本梅吉商店' (Ryohu Matsumoto Ume Kichijou Store). A dimension of 4.80 is shown between the pole and the road. A dimension of 640 is shown for the road width. The label 'II 710-22' is placed near the road with an arrow pointing right. A small 'a' is also present near the road.</p>			

線 番 号	点 番 号	標 識 ノ 種 類	所 在 地
Ⅱ 710	24	<div style="border: 1px solid black; border-radius: 50%; padding: 5px; display: inline-block;">金属標</div> ・ 鋏 ・ 木杭 キザミ ・ 建物角	神奈川区浦島丘四番一四地先
要 図			

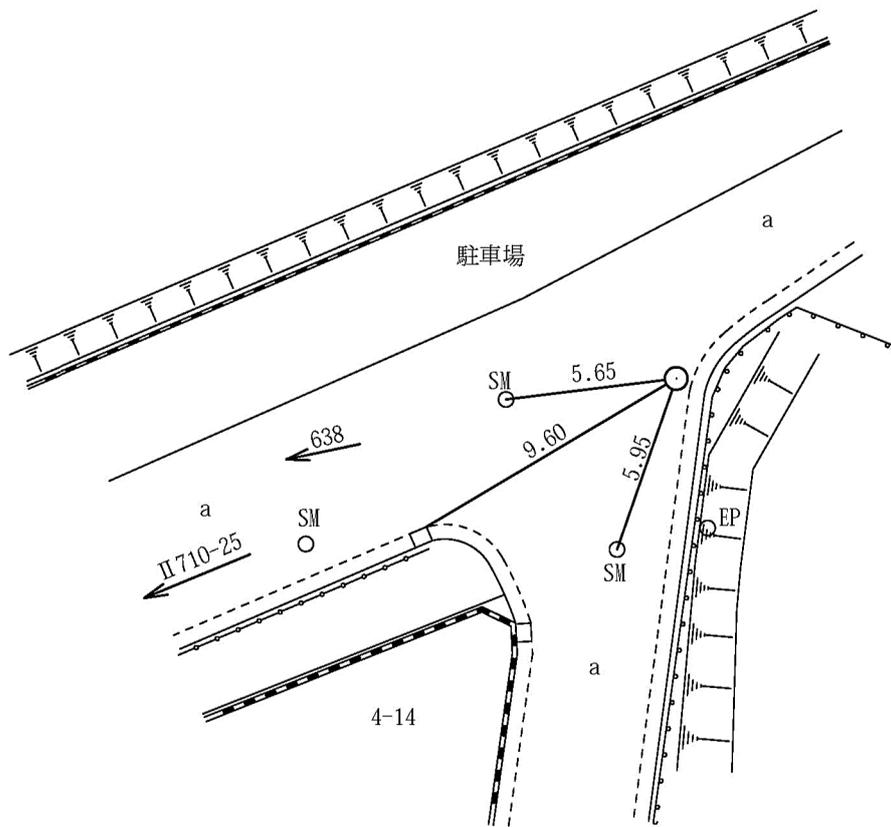


線番号	点番号	標識ノ種類	所在地
II 710	25	<div style="border: 1px solid black; border-radius: 50%; padding: 5px; display: inline-block;">金属標</div> ・鋏・木杭 キザミ ・建物角	神奈川県浦島丘一一番三一地先
要 図			

線番号	点番号	標識ノ種類	所在地
II 710	26	金属標・鋸・木杭 キザミ・建物角	神奈川県浦島丘六番三〇地先
要 図			

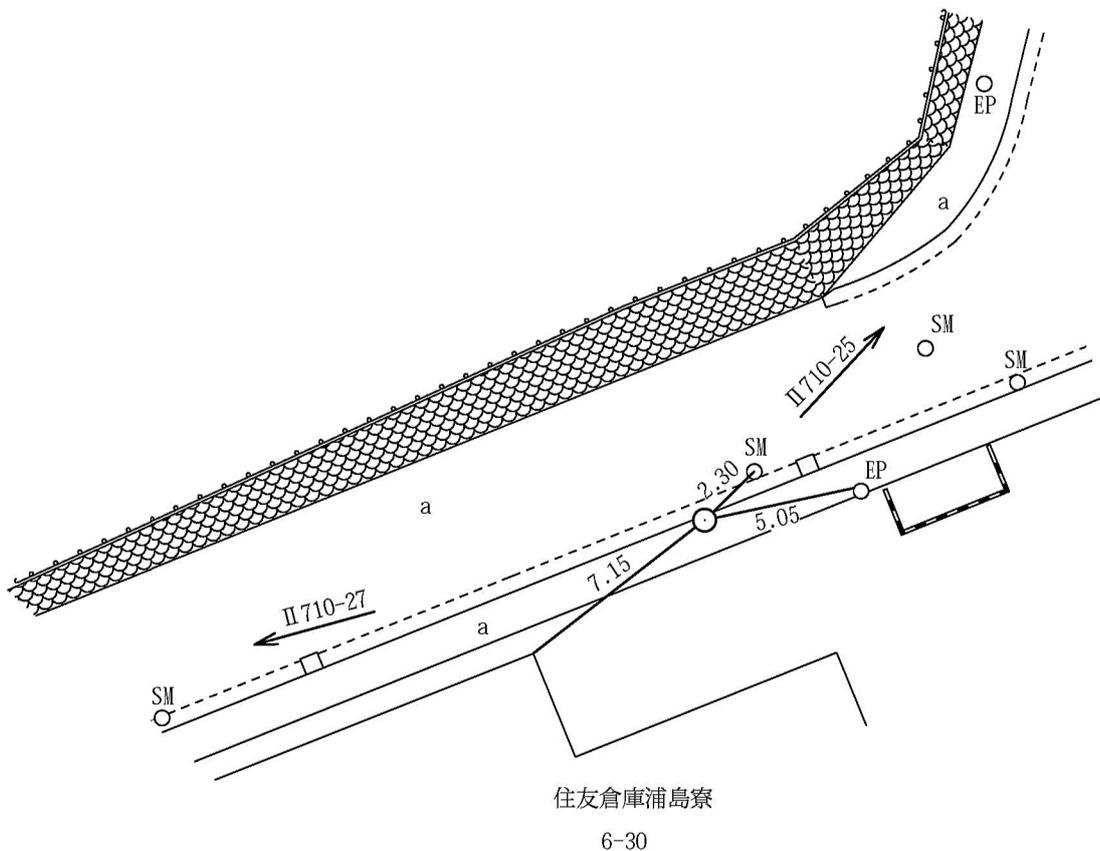

線 番 号	点 番 号	標 識 ノ 種 類	所 在 地
II 710	28	<div style="border: 1px solid black; border-radius: 50%; padding: 5px; display: inline-block;">金属標</div> ・ 鋌 ・ 木杭 キザミ ・ 建物角	神奈川区浦島丘一番二四地先
要 図			

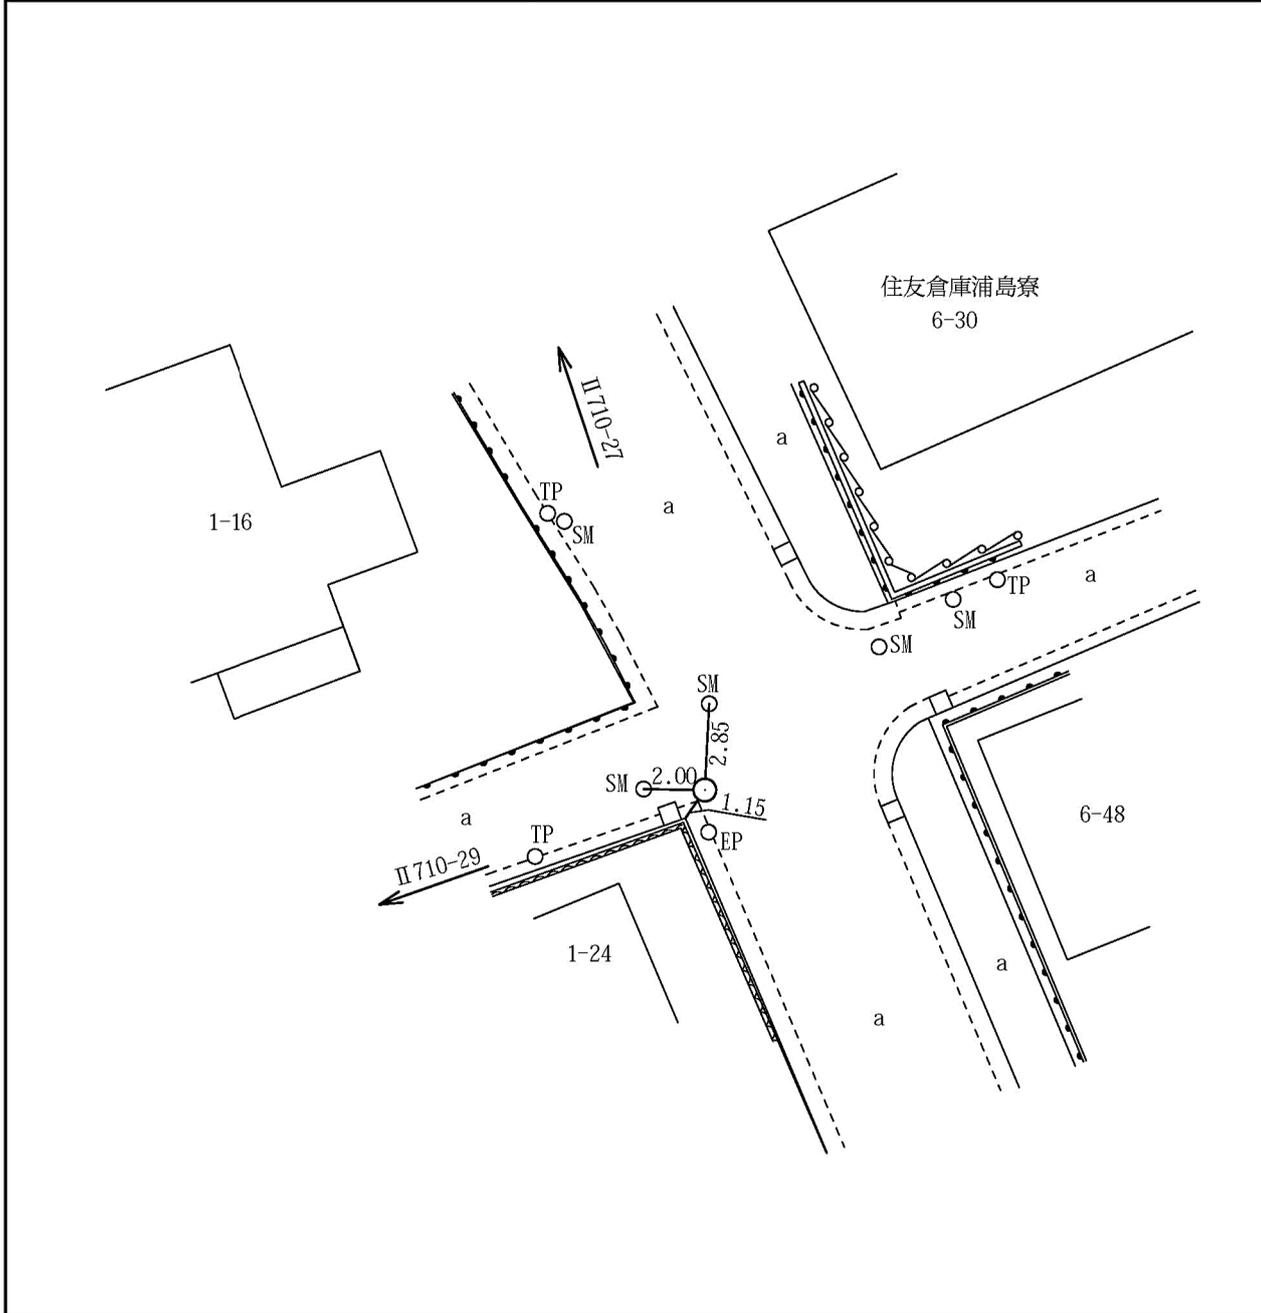

線  
番  
号

点  
番  
号

標 識 ノ 種 類

所  
在  
地

Ⅱ 710


29

金属標・鋏・木杭

神奈川区浦島丘一番一七地先

キザミ・建物角

要 図

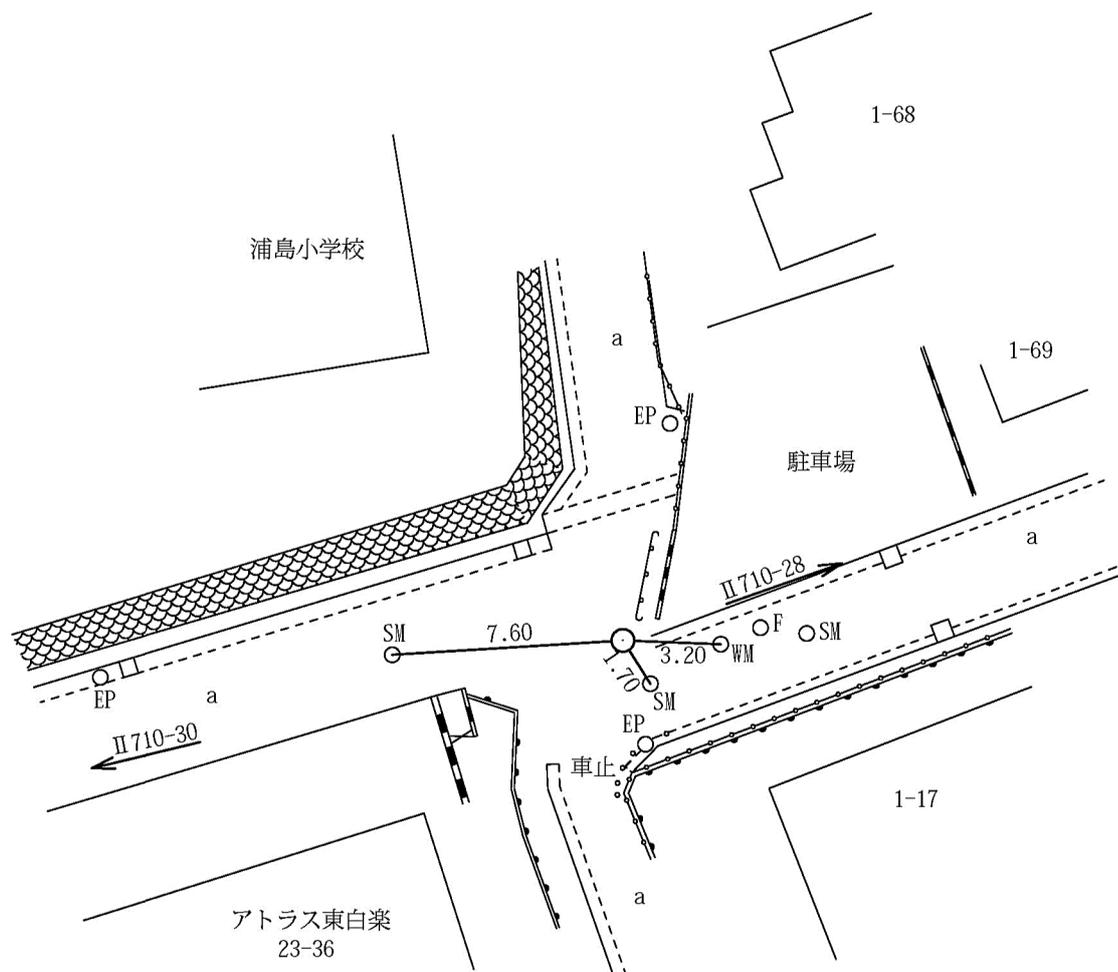


線 番 号	点 番 号	標 識 ノ 種 類	所 在 地
-------------	-------------	-----------	-------

II 710	30
--------	----

金属標・鋸・木杭  
キザミ・建物角

神奈川区立町二二三番三六地先


要 図

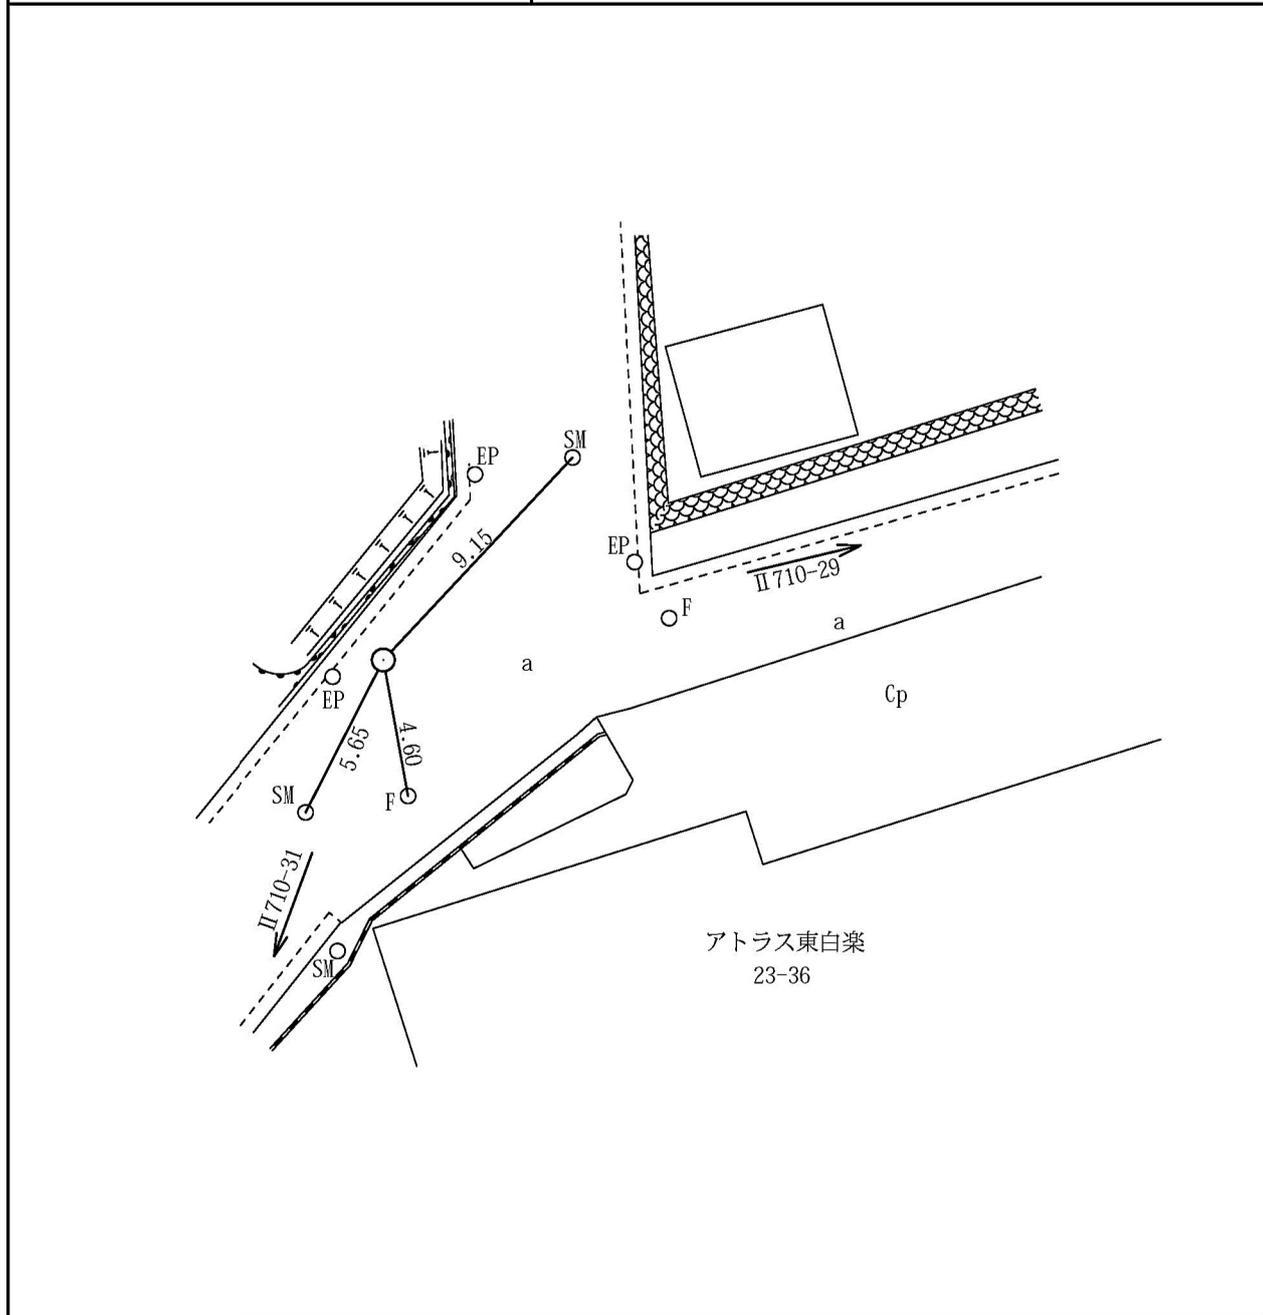

線 番 号	点 番 号	標 識 ノ 種 類	所 在 地
-------------	-------------	-----------	-------

II 710	31	<p>金属標・鋸・木杭</p> <p>キザミ・建物角</p>	神奈川区立町二〇番一地先
--------	----	--------------------------------	--------------

要 図

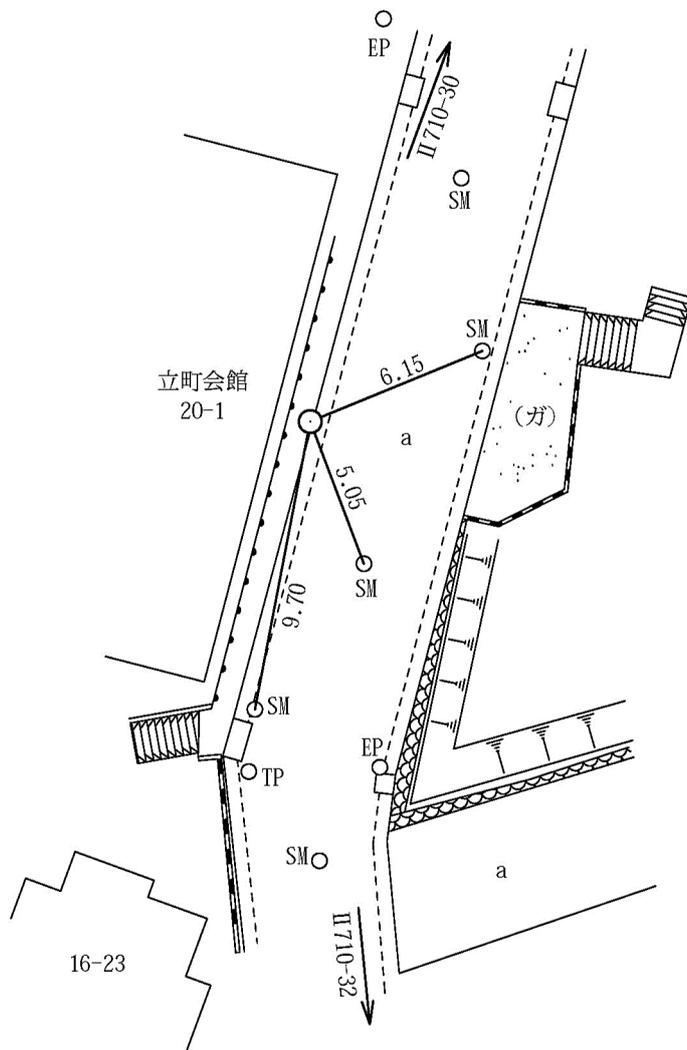


線 番 号	点 番 号	標 識 ノ 種 類	所 在 地
-------------	-------------	-----------	-------

Ⅱ 710	32	<p>金属標・鋸・木杭</p> <p>キザミ・建物角</p>
-------	----	--------------------------------

要 図

神奈川区立町二三番六三地先

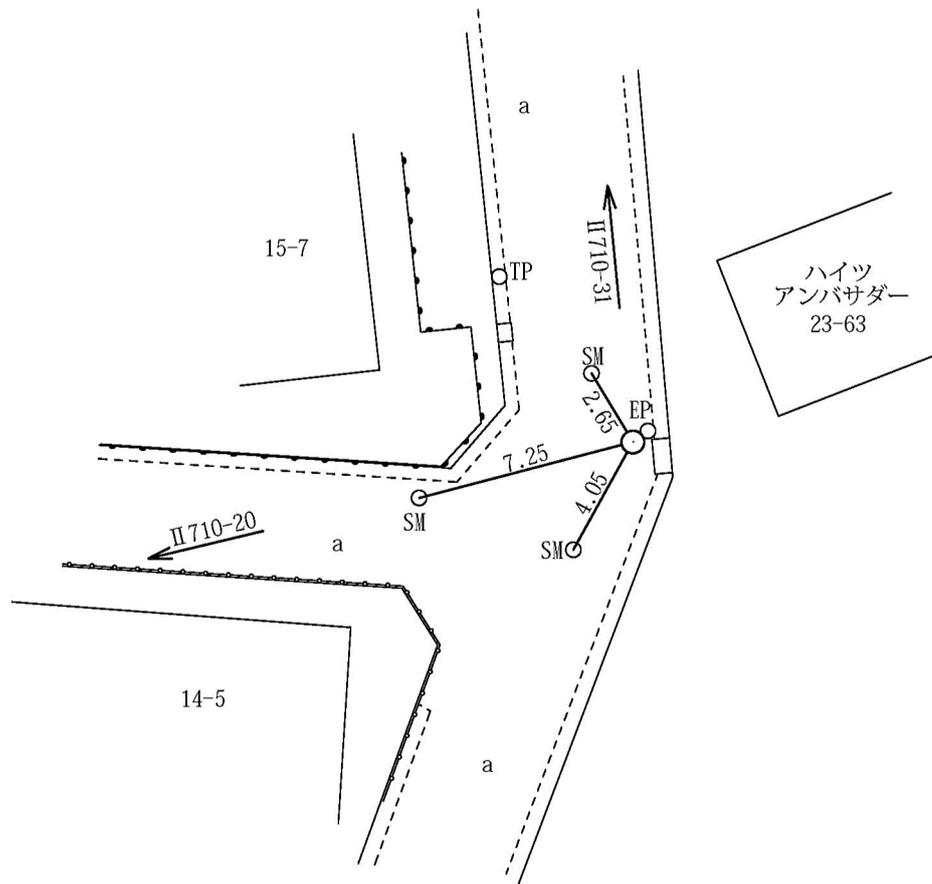

線  
番  
号

点  
番  
号

標 識 ノ 種 類

所  
在  
地

Ⅱ711


1

金属標・鋏・木杭

神奈川区新町二番一地先

要 図


キザミ ・ 建物角

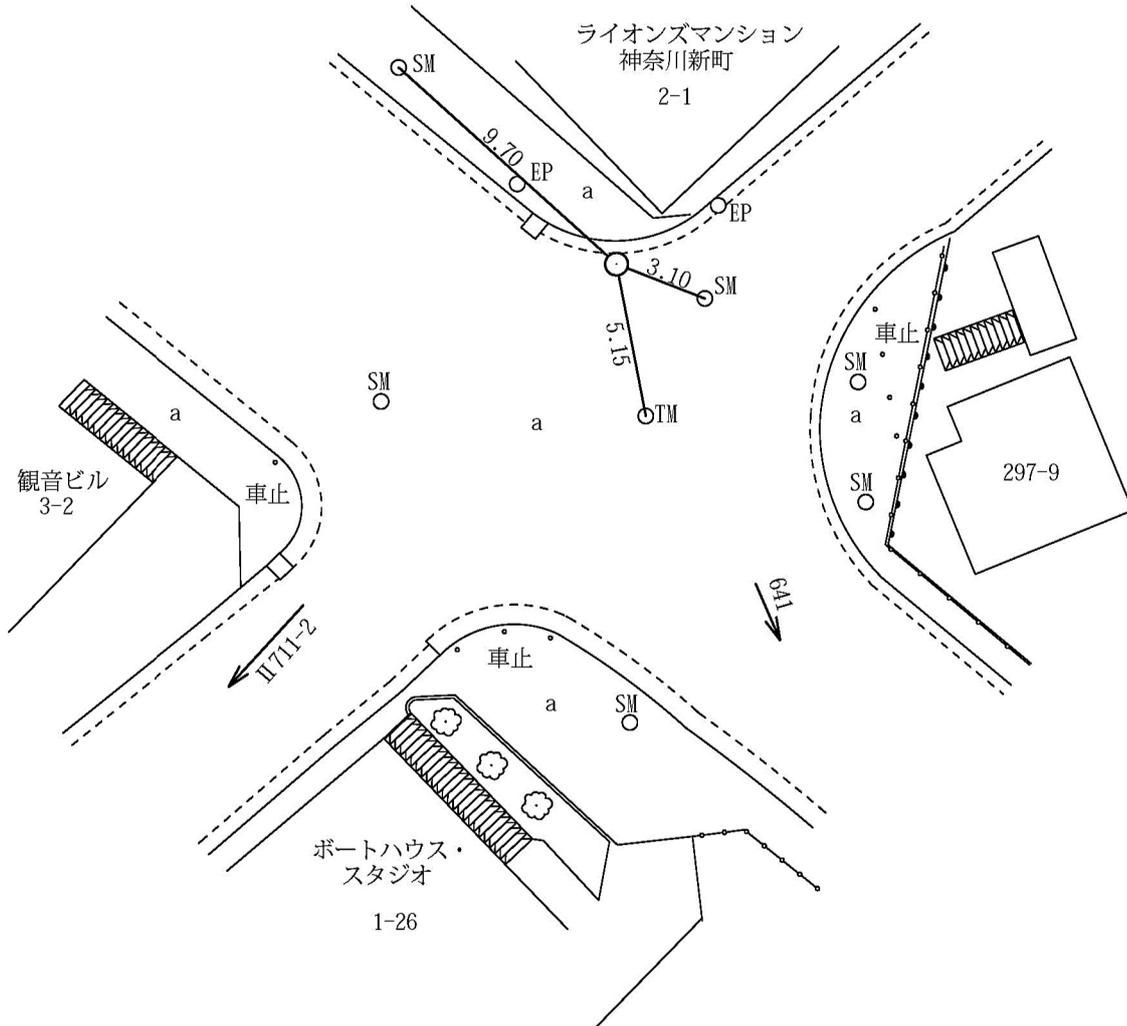


線 番 号	点 番 号	標 識 ノ 種 類	所 在 地
-------------	-------------	-----------	-------------

II 711	2	<div style="border: 1px solid black; border-radius: 50%; padding: 5px; display: inline-block;">金属標</div> ・ 鋏 ・ 木杭 キザミ ・ 建物角	神奈川区新町一番三二地先
--------	---	--	--------------

要 図	
-----	--

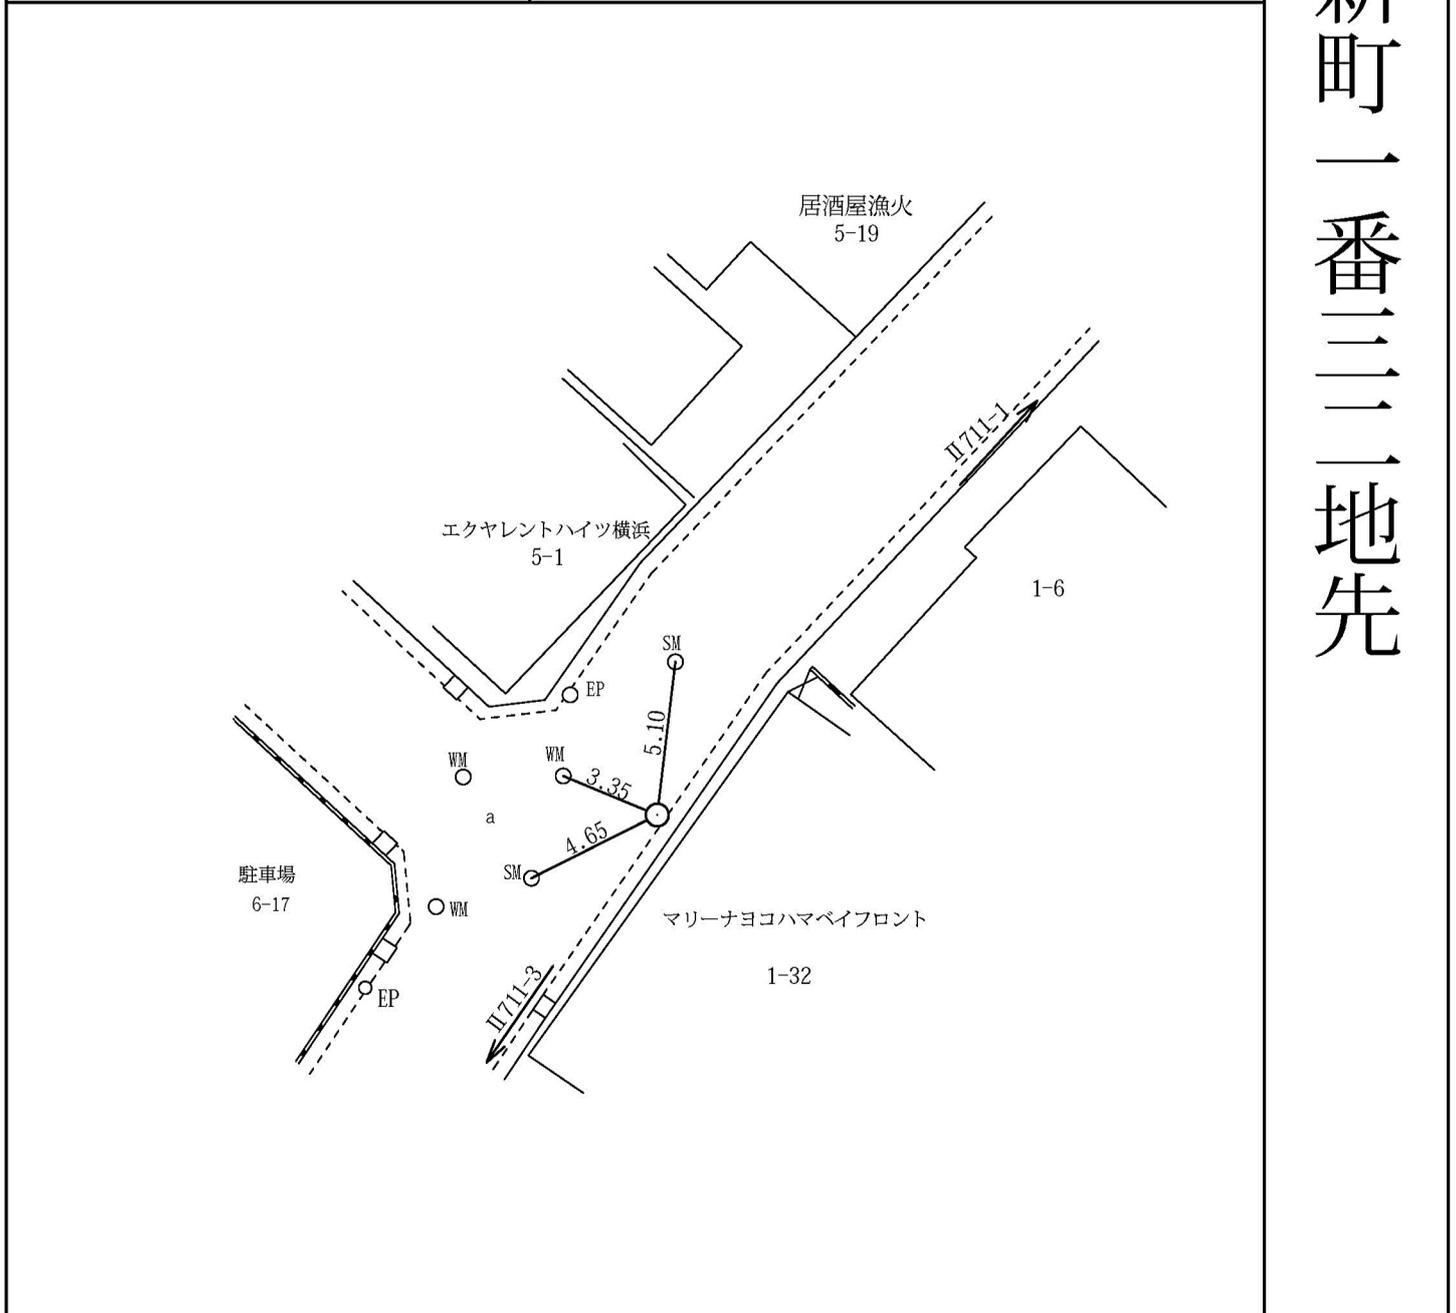


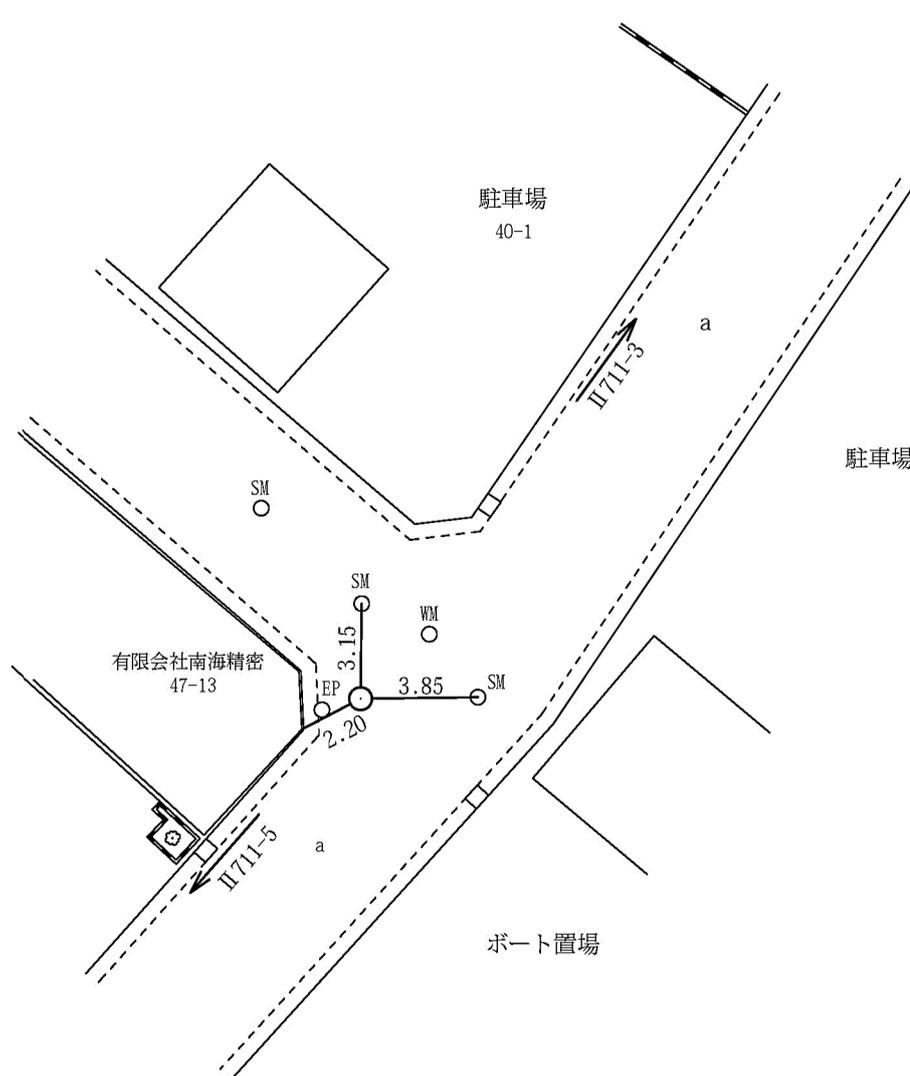線 番 号	点 番 号	標 識 ノ 種 類	所 在 地
II 711	4	<div style="border: 1px solid black; border-radius: 50%; padding: 5px; display: inline-block;">金属標</div> ・ 鋏 ・ 木杭 キザミ ・ 建物角	神奈川区東神奈川二丁目四七番一三地先
要 図			
			

線 番 号	点 番 号	標 識 ノ 種 類	所 在 地
-------------	-------------	-----------	-------------

Ⅱ 711	5	<span style="border: 1px solid black; border-radius: 50%; padding: 2px;">金属標</span> ・鋏・木杭 キザミ・建物角
-------	---	--


要 図
-----

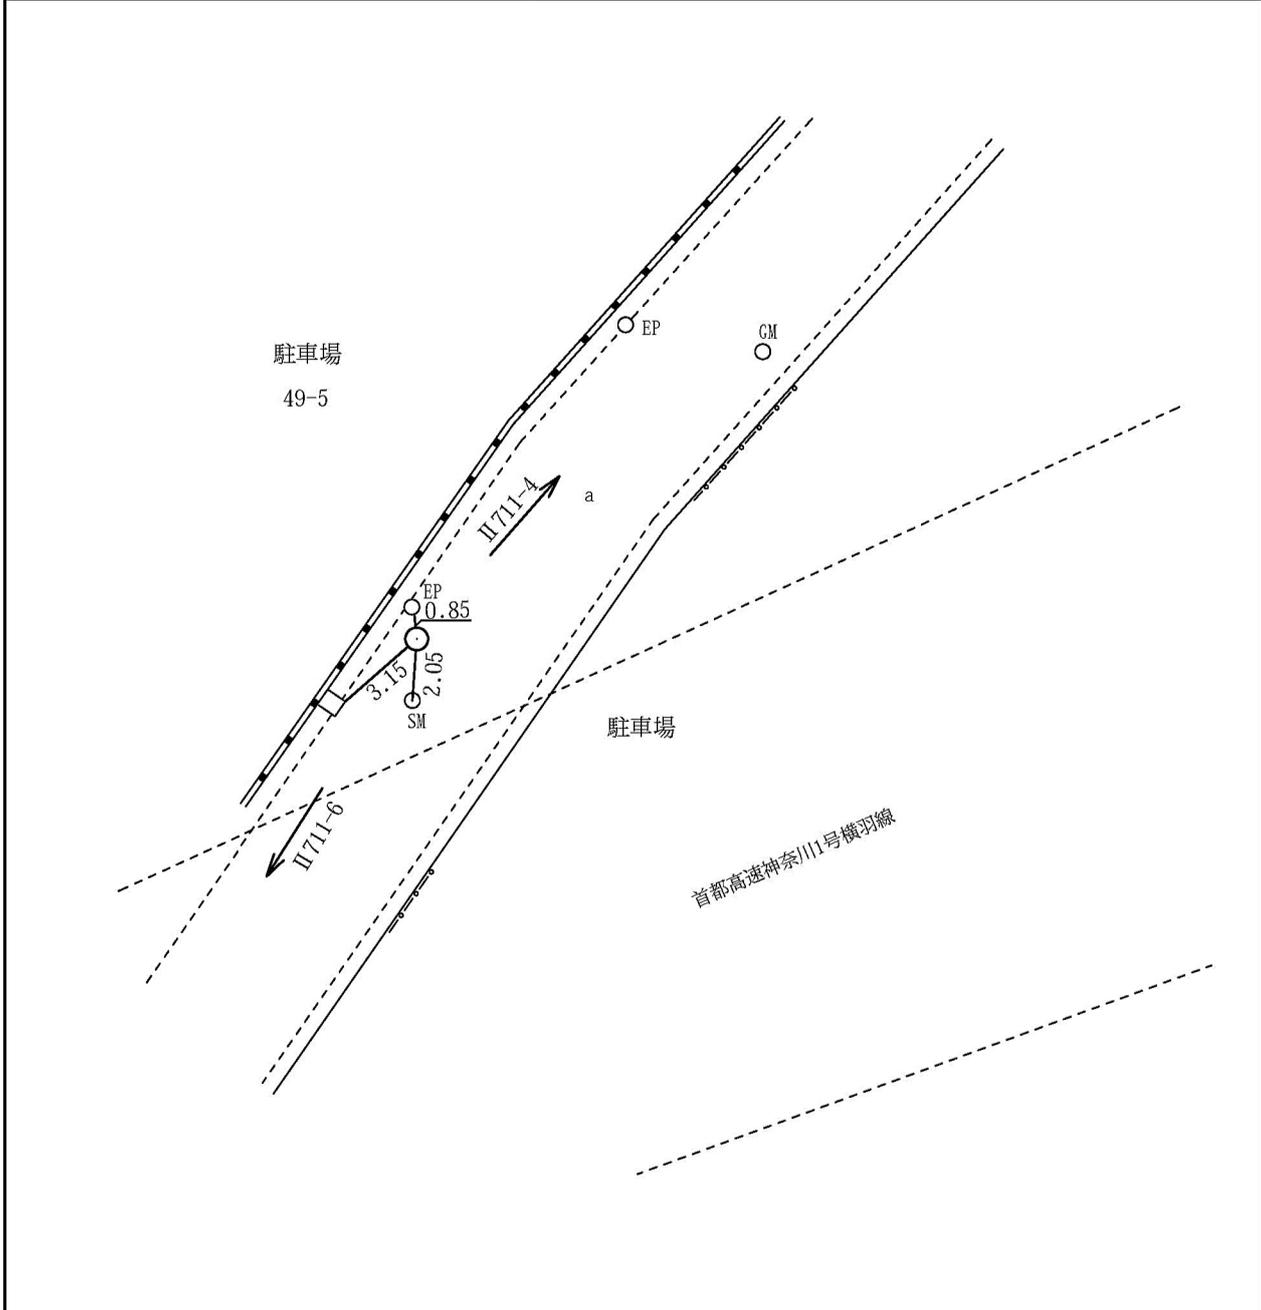

神奈川区東神奈川二丁目四九番五地先

線 番 号	点 番 号	標 識 ノ 種 類	所 在 地
-------------	-------------	-----------	-------------

II 711	7	<p>金属標・鋏・木杭</p> <p>キザミ・建物角</p>	神奈川区神奈川一丁目一番一七地先
要 図			

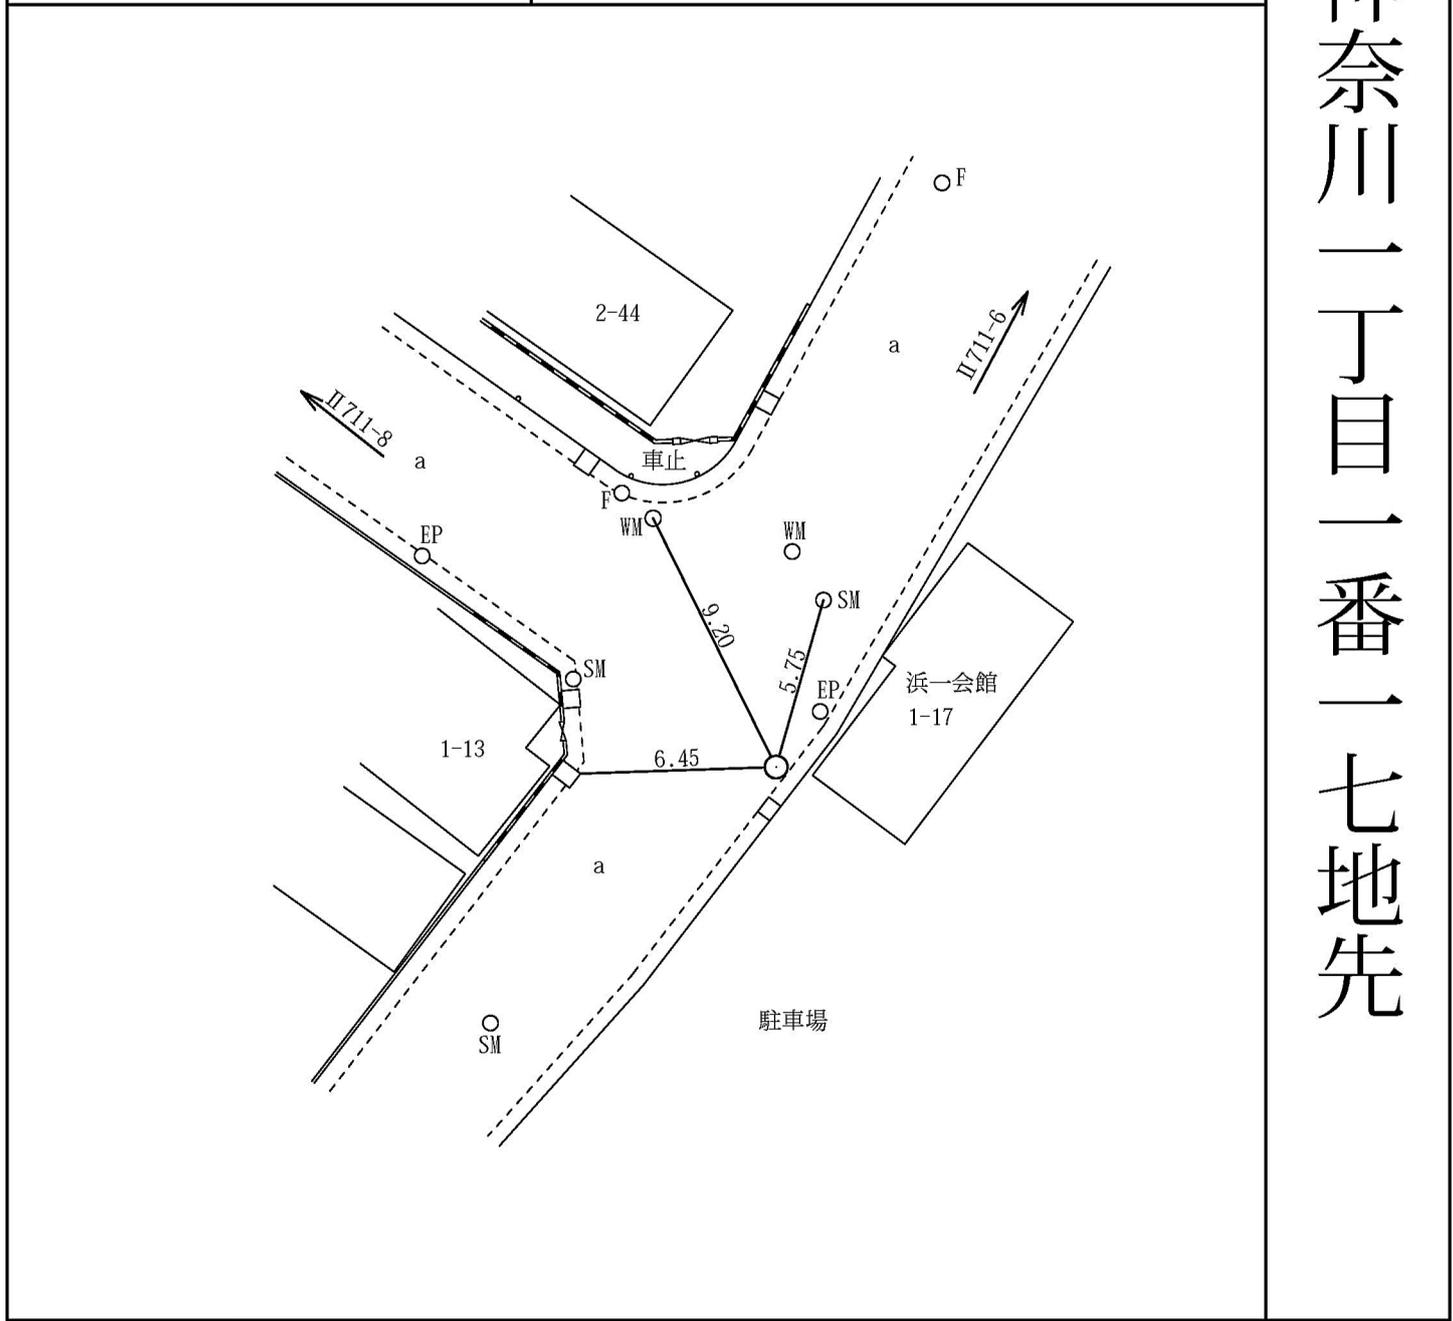

線  
番  
号

点  
番  
号

標 識 ノ 種 類

所 在 地


Ⅱ711

8

金属標・鋸・木杭  
キザミ・建物角

神奈川区神奈川二丁目一〇番三八地先


要 図

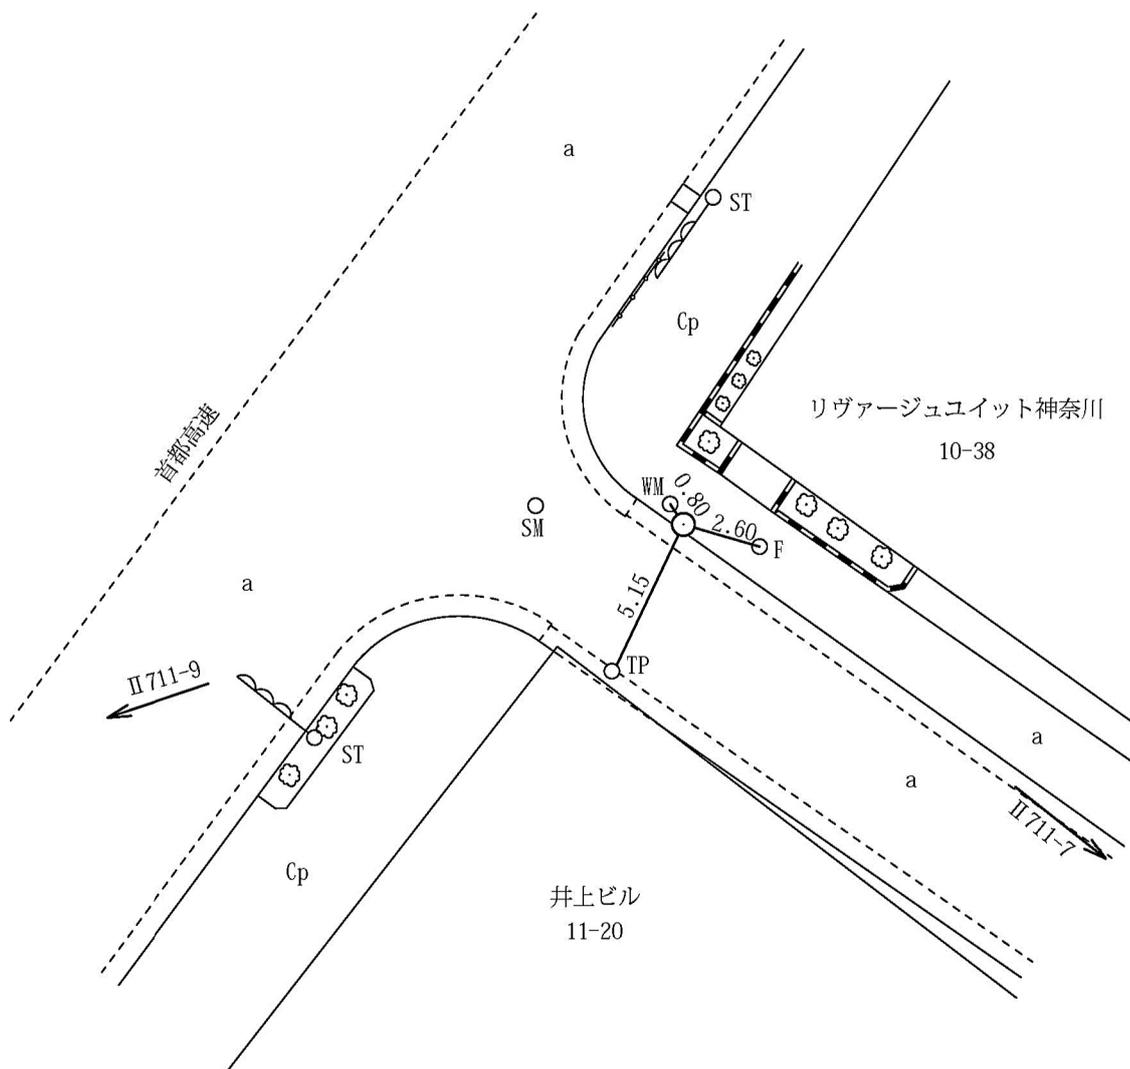


線 番 号	点 番 号	標 識 ノ 種 類	所 在 地
-------------	-------------	-----------	-------------

II 711	9	<p>金属標・鋸・木杭</p> <p>キザミ・建物角</p>
要 図		

神奈川区神奈川二丁目一三番六地先

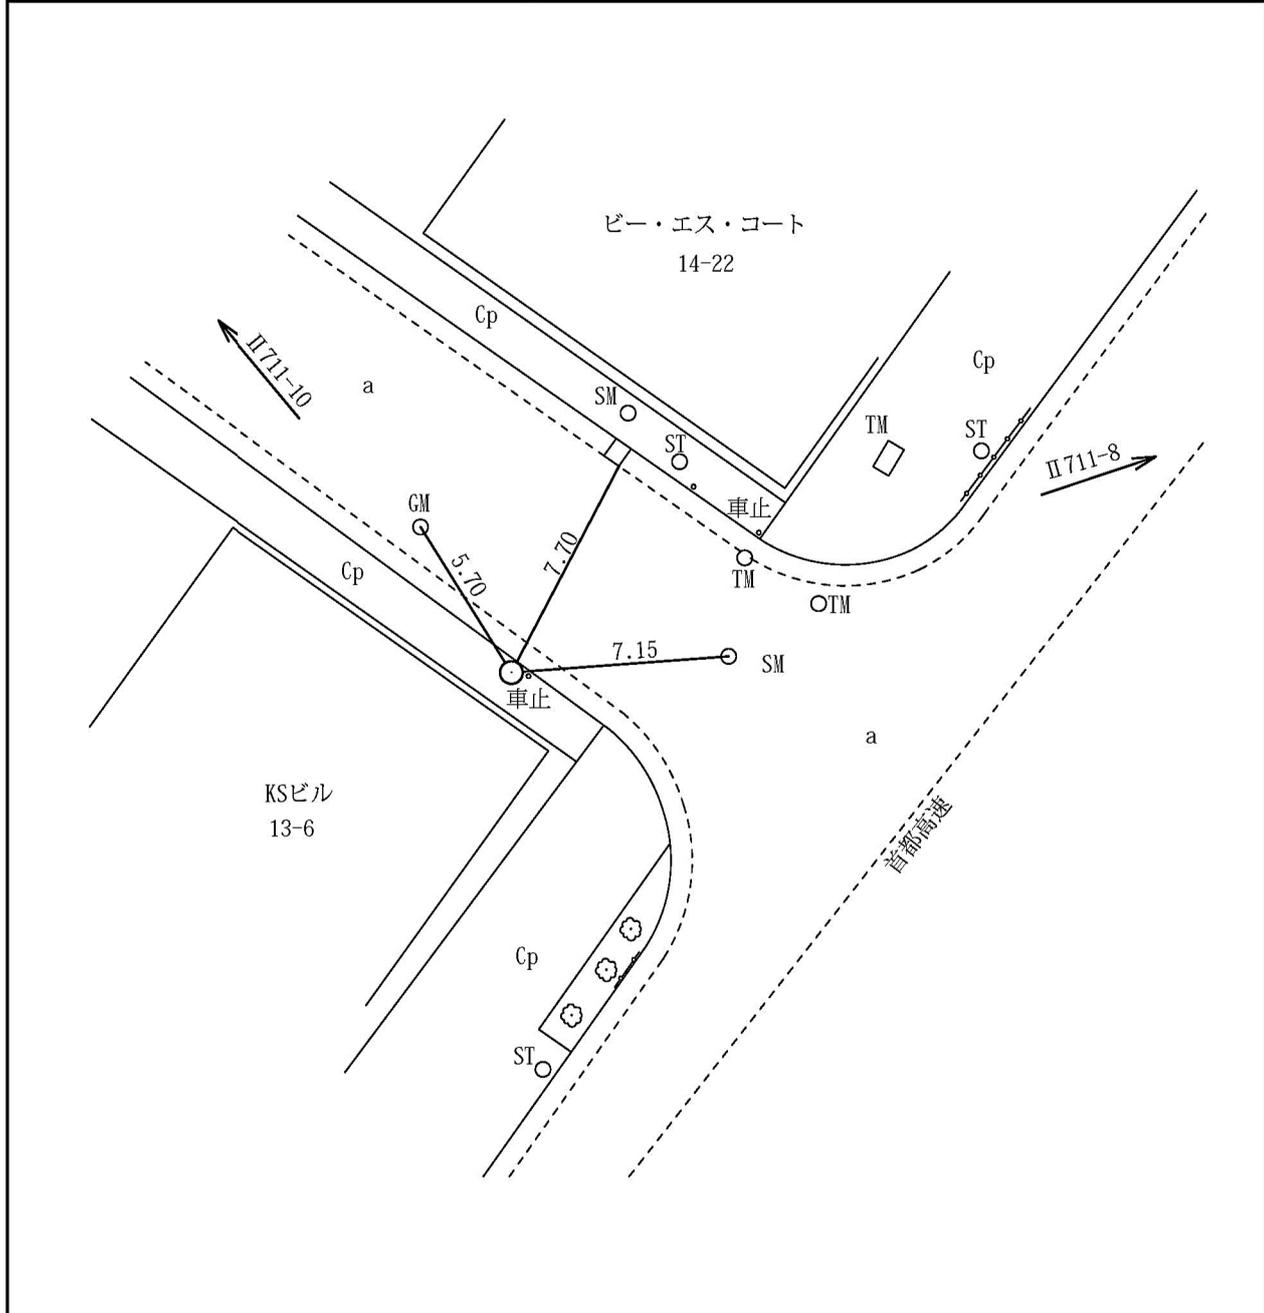


線 番 号	点 番 号	標 識 ノ 種 類	所 在 地
要 図			

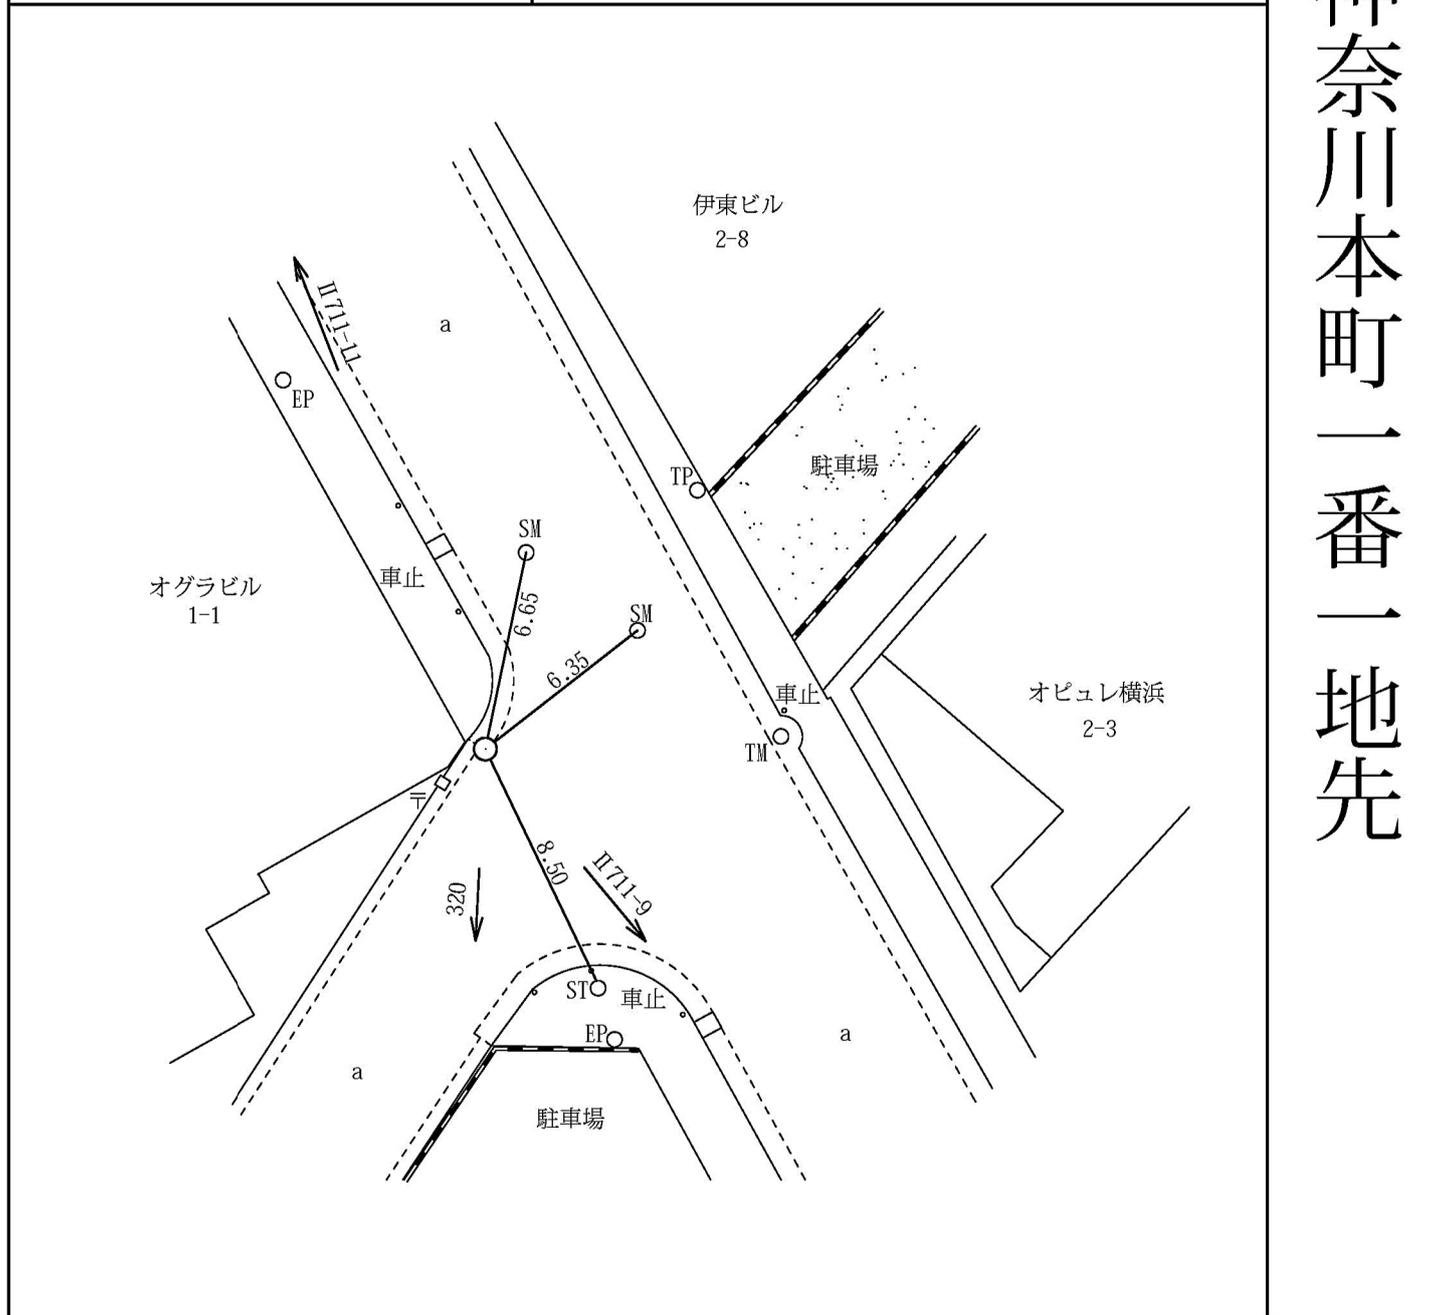


線 番 号	点 番 号	標 識 ノ 種 類	所 在 地
Ⅱ711	12	<div style="border: 1px solid black; border-radius: 50%; padding: 5px; display: inline-block;">金属標</div> ・ 鋌 ・ 木杭 キザミ ・ 建物角	神奈川区二ツ谷町六番一地先
要 図			

線 番 号	点 番 号	標 識 ノ 種 類	所 在 地
II 711	14	<span style="border: 1px solid black; border-radius: 50%; padding: 2px;">金属標</span> ・ 鋏 ・ 木杭 キザミ ・ 建物角	神奈川区西神奈川一丁目二番八地先
要 図			

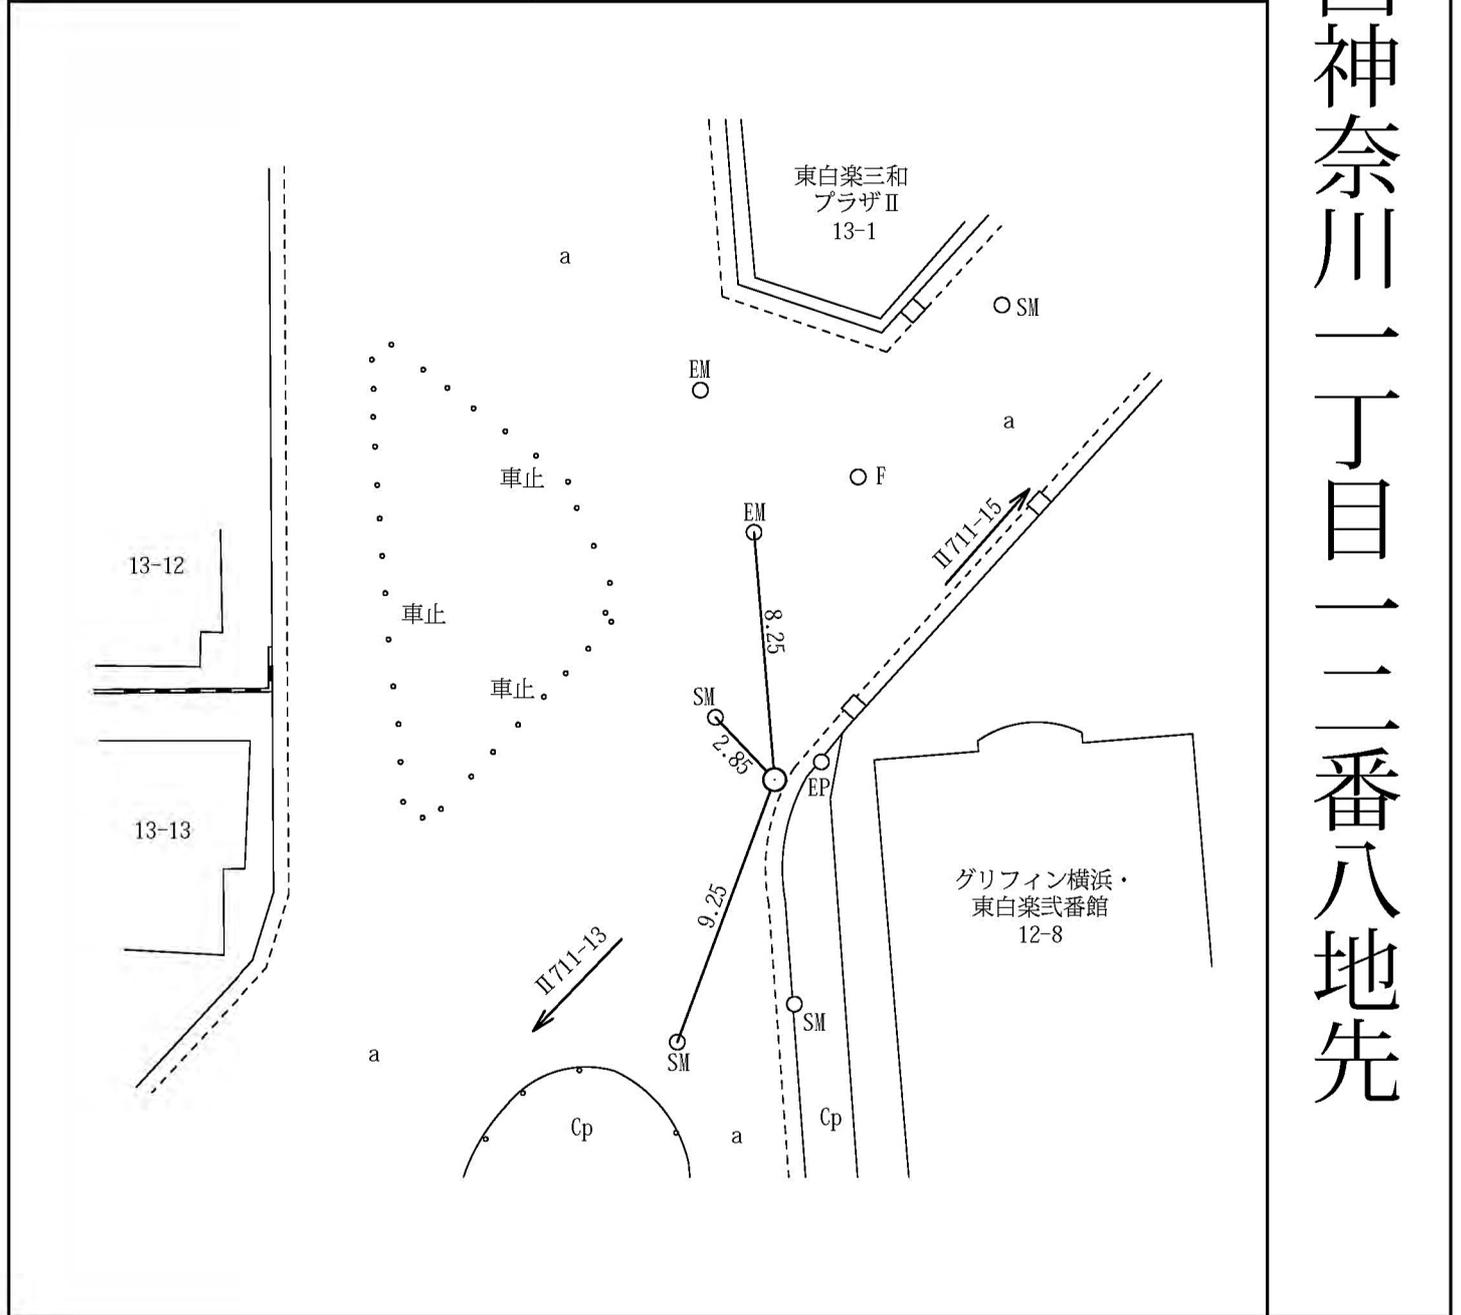

線 番 号	点 番 号	標 識 ノ 種 類	所 在 地
-------------	-------------	-----------	-------

II 711	15	<p>金属標・鋸・木杭</p> <p>キザミ・建物角</p>	神奈川区西神奈川一丁目一八番一地先
要 図			

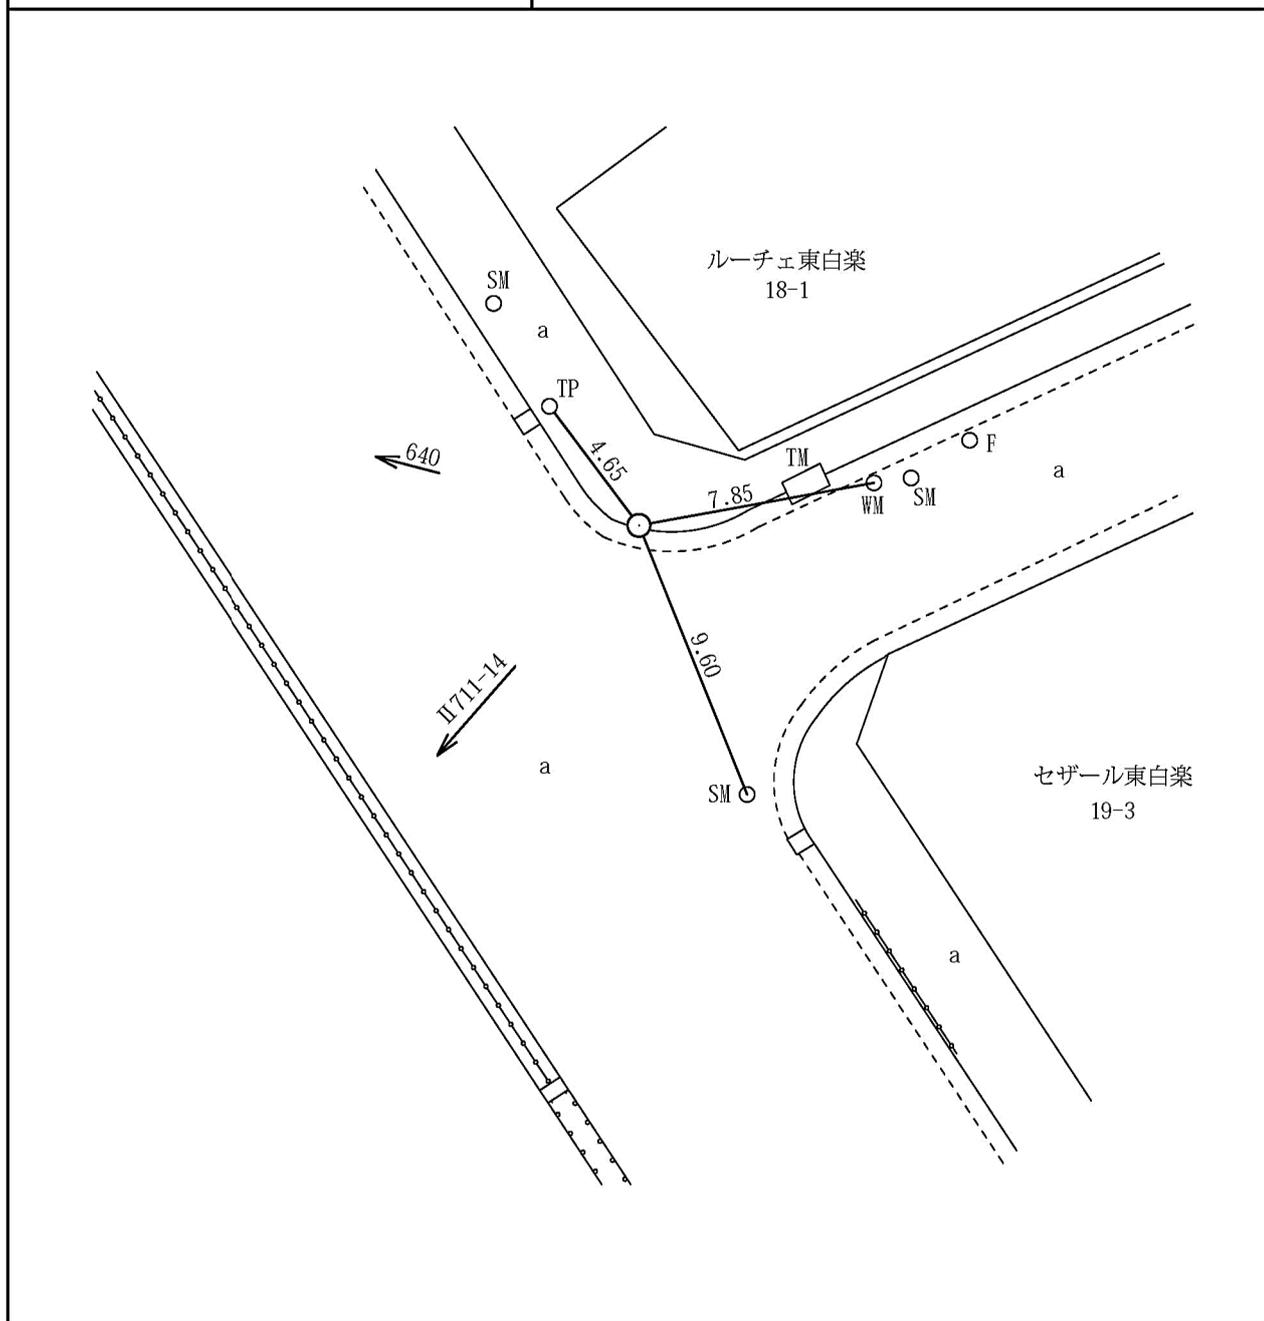


神奈川区西神奈川一丁目一八番一地先

線 番 号	点 番 号	標 識 ノ 種 類	所 在 地
-------------	-------------	-----------	-------

Ⅱ711	16	<p>金属標・鋏・木杭</p> <p>キザミ・建物角</p>
要 図		

神奈川県横浜市神奈川区広台太田町九番三地先

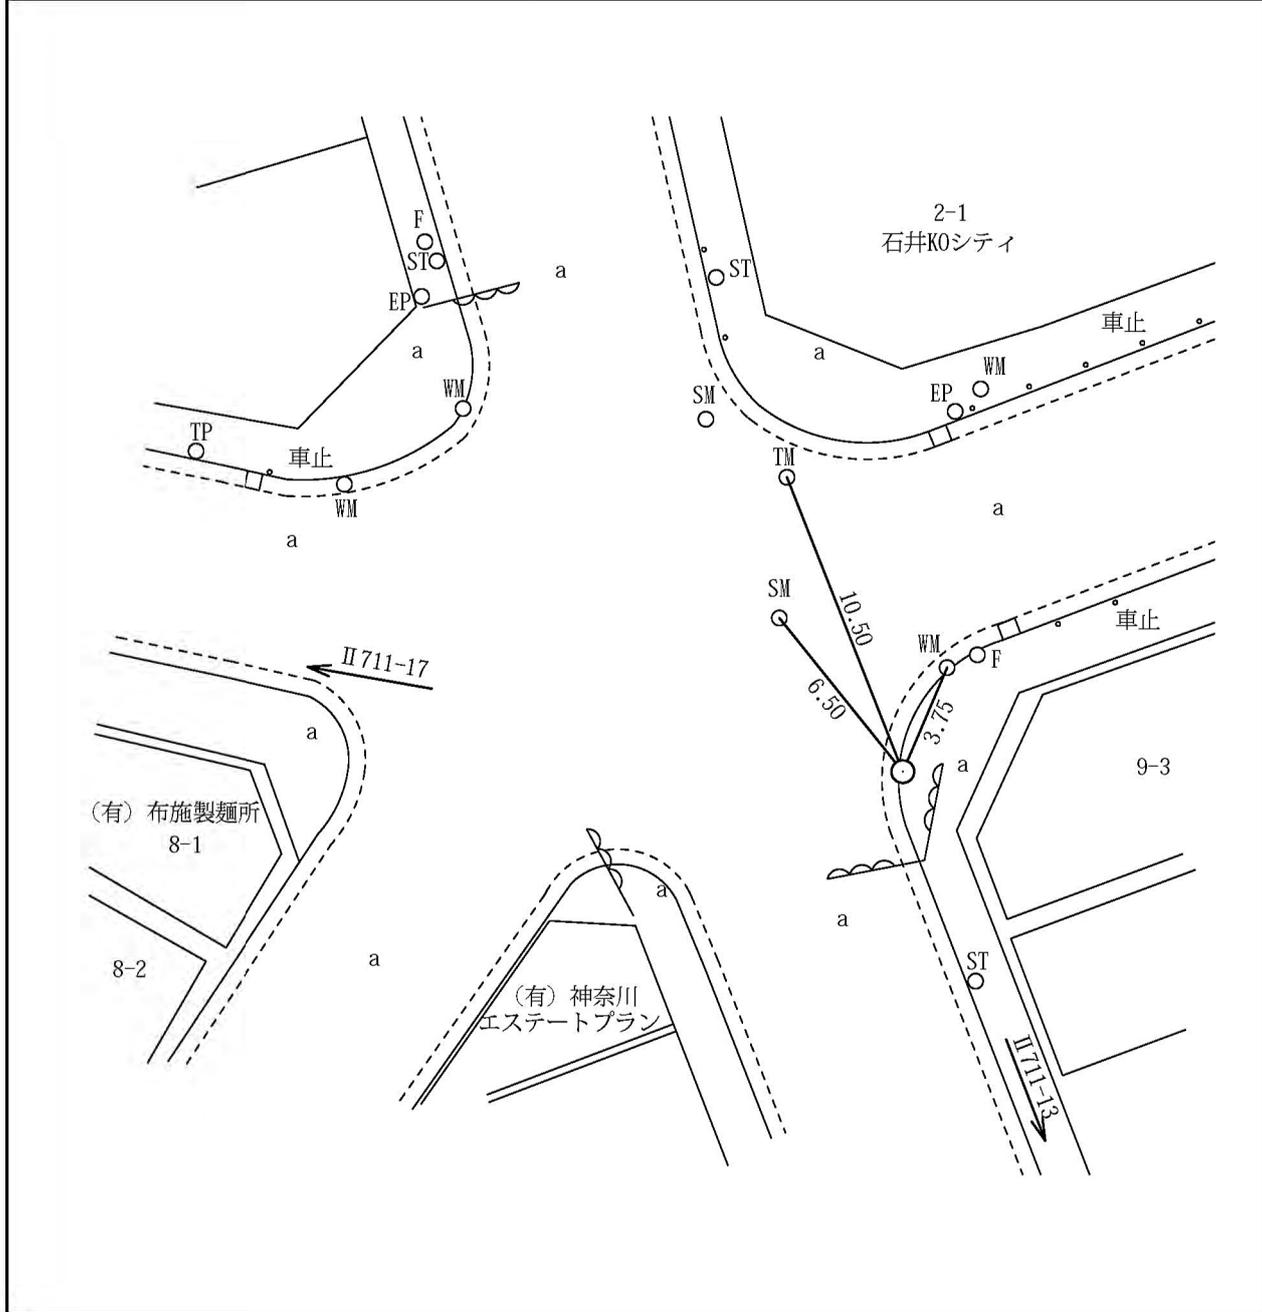

線  
番  
号

点  
番  
号

標 識 ノ 種 類

所  
在  
地

Ⅱ711


17

金属標・鋏・木杭

神奈川区旭ヶ丘八番二七地先

キザミ・建物角

要 図

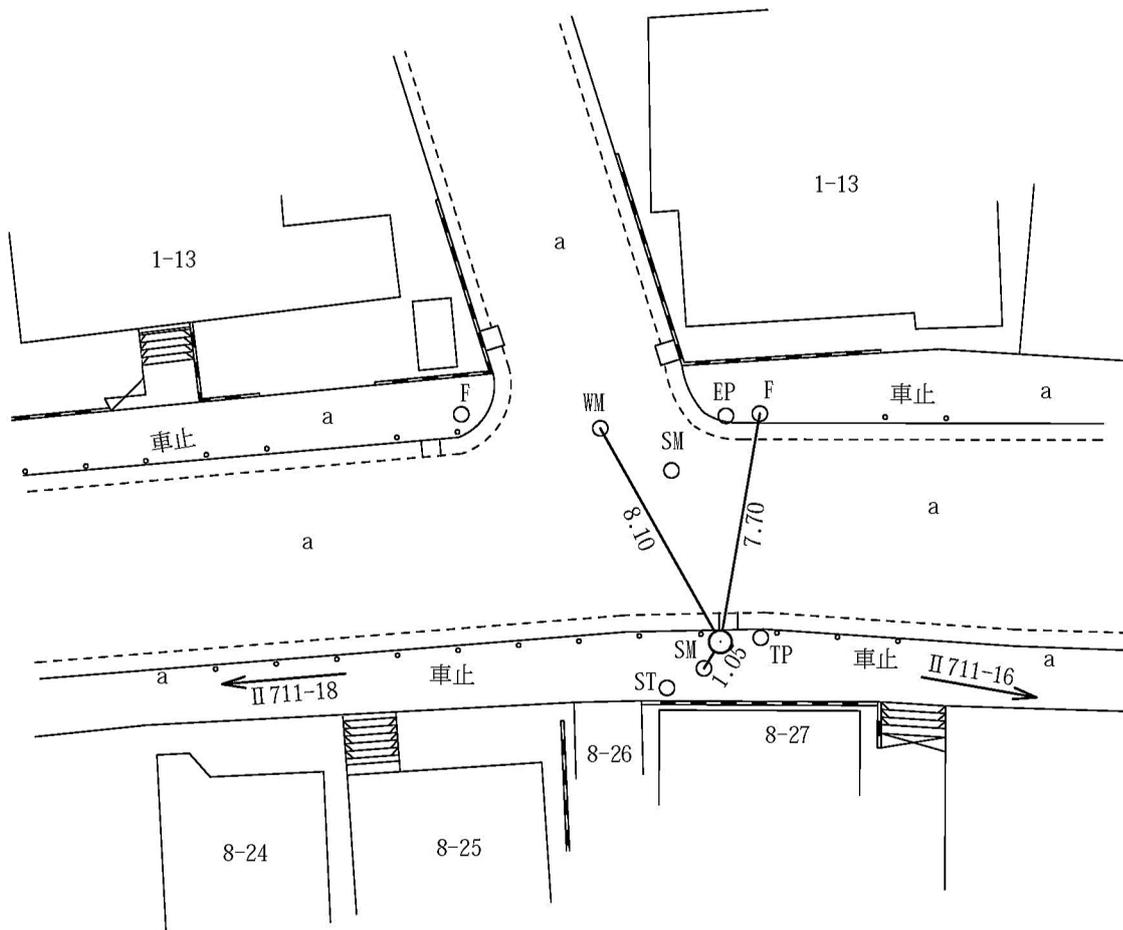


線 番 号	点 番 号	標 識 ノ 種 類	所 在 地
-------------	-------------	-----------	-------

II 711	18
--------	----

金属標・鋏・木杭  
キザミ・建物角


神奈川区旭ヶ丘六番四地先

要 図

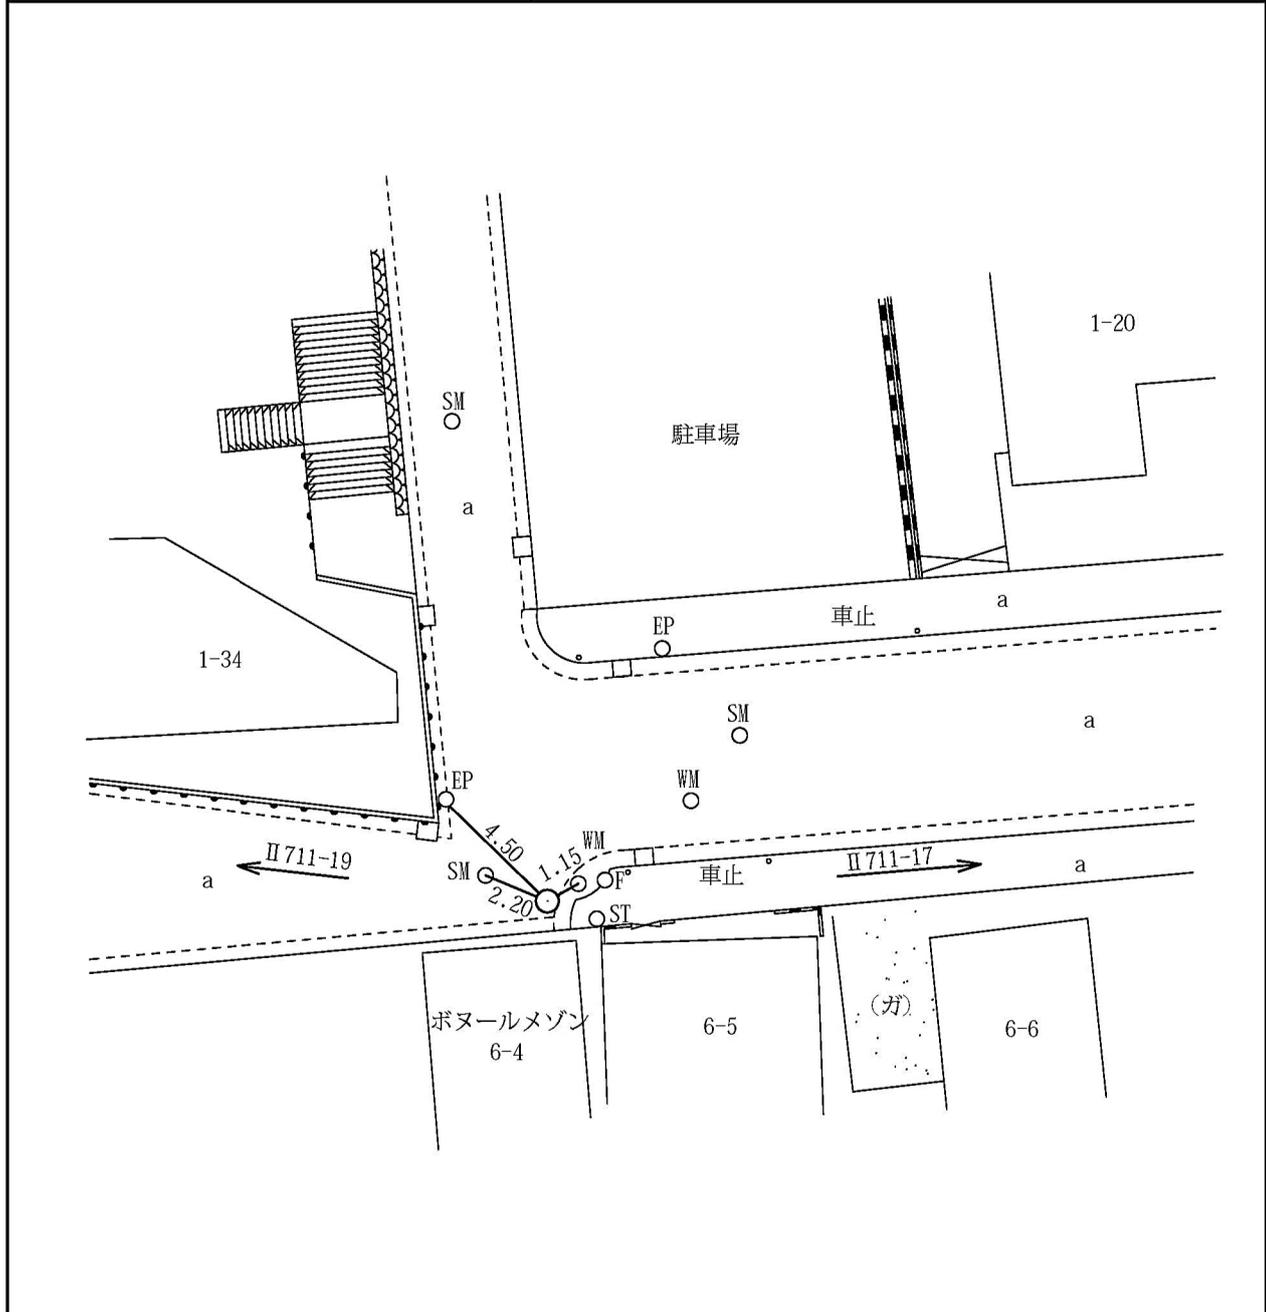

線 番 号	点 番 号	標 識 ノ 種 類	所 在 地
II 711	19	金属標・鋏・木杭 キザミ・建物角	神奈川区旭ヶ丘四番一七地先
要 図			


線 番 号	点 番 号	標 識 ノ 種 類	所 在 地
II 711	20	<span style="border: 1px solid black; border-radius: 50%; padding: 2px;">金属標</span> ・ 鋌 ・ 木杭 キザミ ・ 建物角	神奈川区旭ヶ丘四番一三地先
要 図			

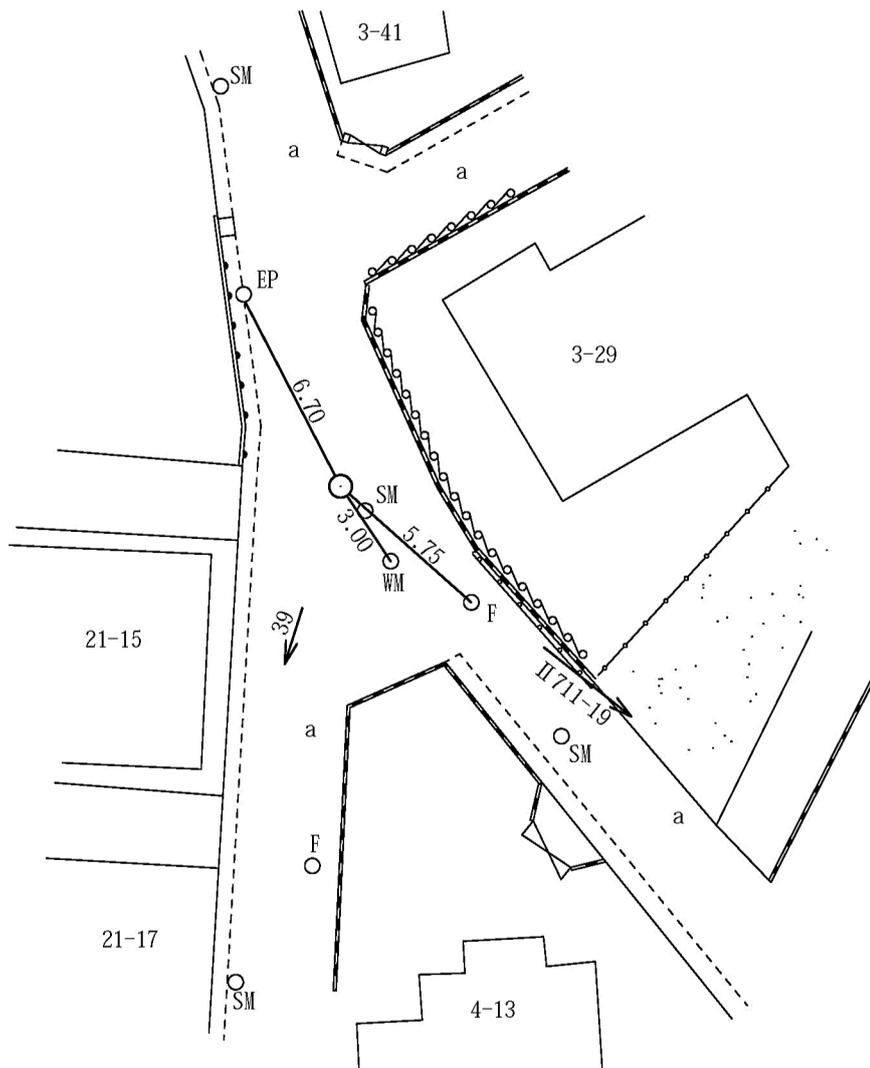

線 番 号	点 番 号	標 識 ノ 種 類	所 在 地
-------------	-------------	-----------	-------

II 712	1	<p>金属標・鋏・木杭</p> <p>キザミ・建物角</p>	中 区 山 手 町 二 五 四 番 一 地 先
--------	---	--------------------------------	--

要 図

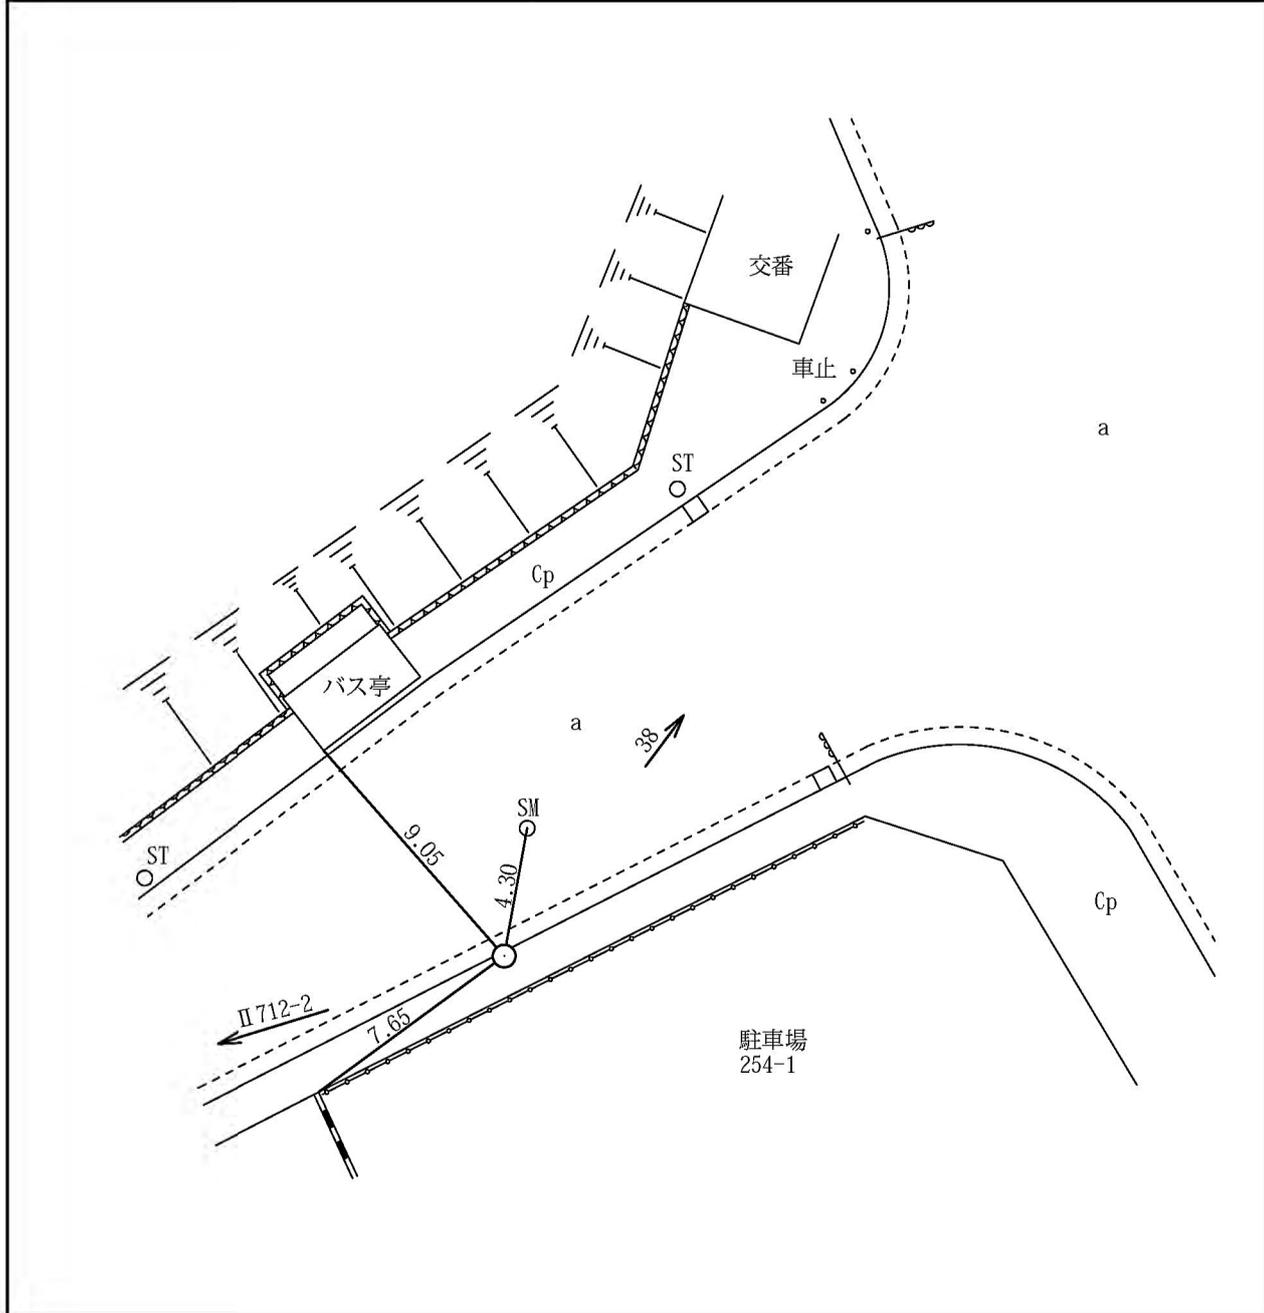

中  
区  
山  
手  
町  
二  
五  
四  
番  
一  
地  
先

線番号	点番号	標識ノ種類	所在地
II 712	3	<div style="border: 1px solid black; border-radius: 50%; padding: 5px; display: inline-block;">金属標</div> ・鋏・木杭 キザミ・建物角	中区山手町二四七番地先


線  
番  
号

点  
番  
号

標 識 ノ 種 類

所  
在  
地

II 712


4

金属標・鋏・木杭


中  
区  
山  
手  
町  
八  
二  
番  
一  
地  
先

要 図

キザミ・建物角

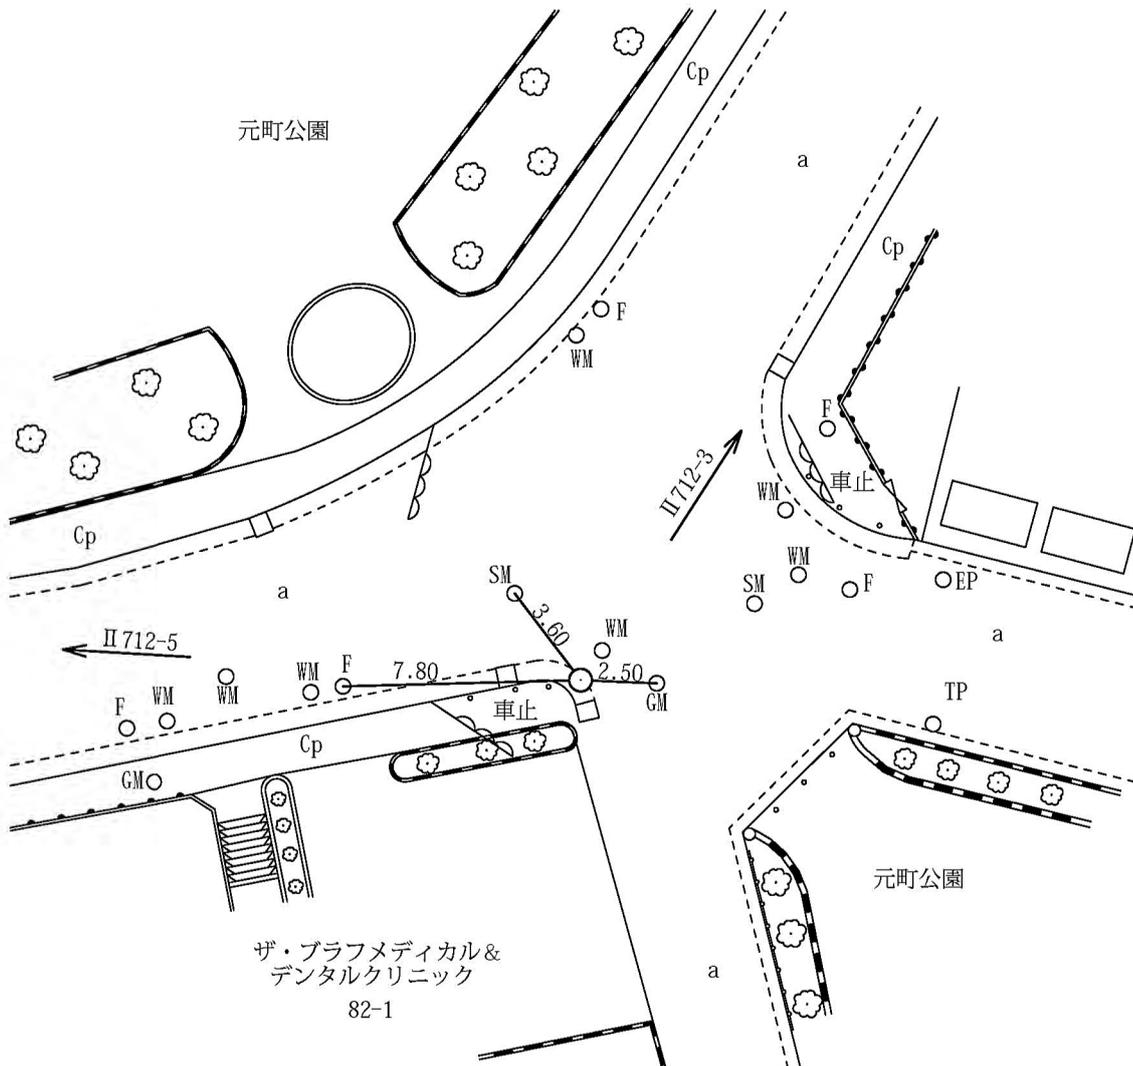


線 番 号	点 番 号	標 識 ノ 種 類	所 在 地
Ⅱ 712	5	<span style="border: 1px solid black; border-radius: 50%; padding: 2px;">金属標</span> ・ 鋳 ・ 木杭 キザミ ・ 建物角	中 区 山 手 町 六 八 番 地 先
要 図			

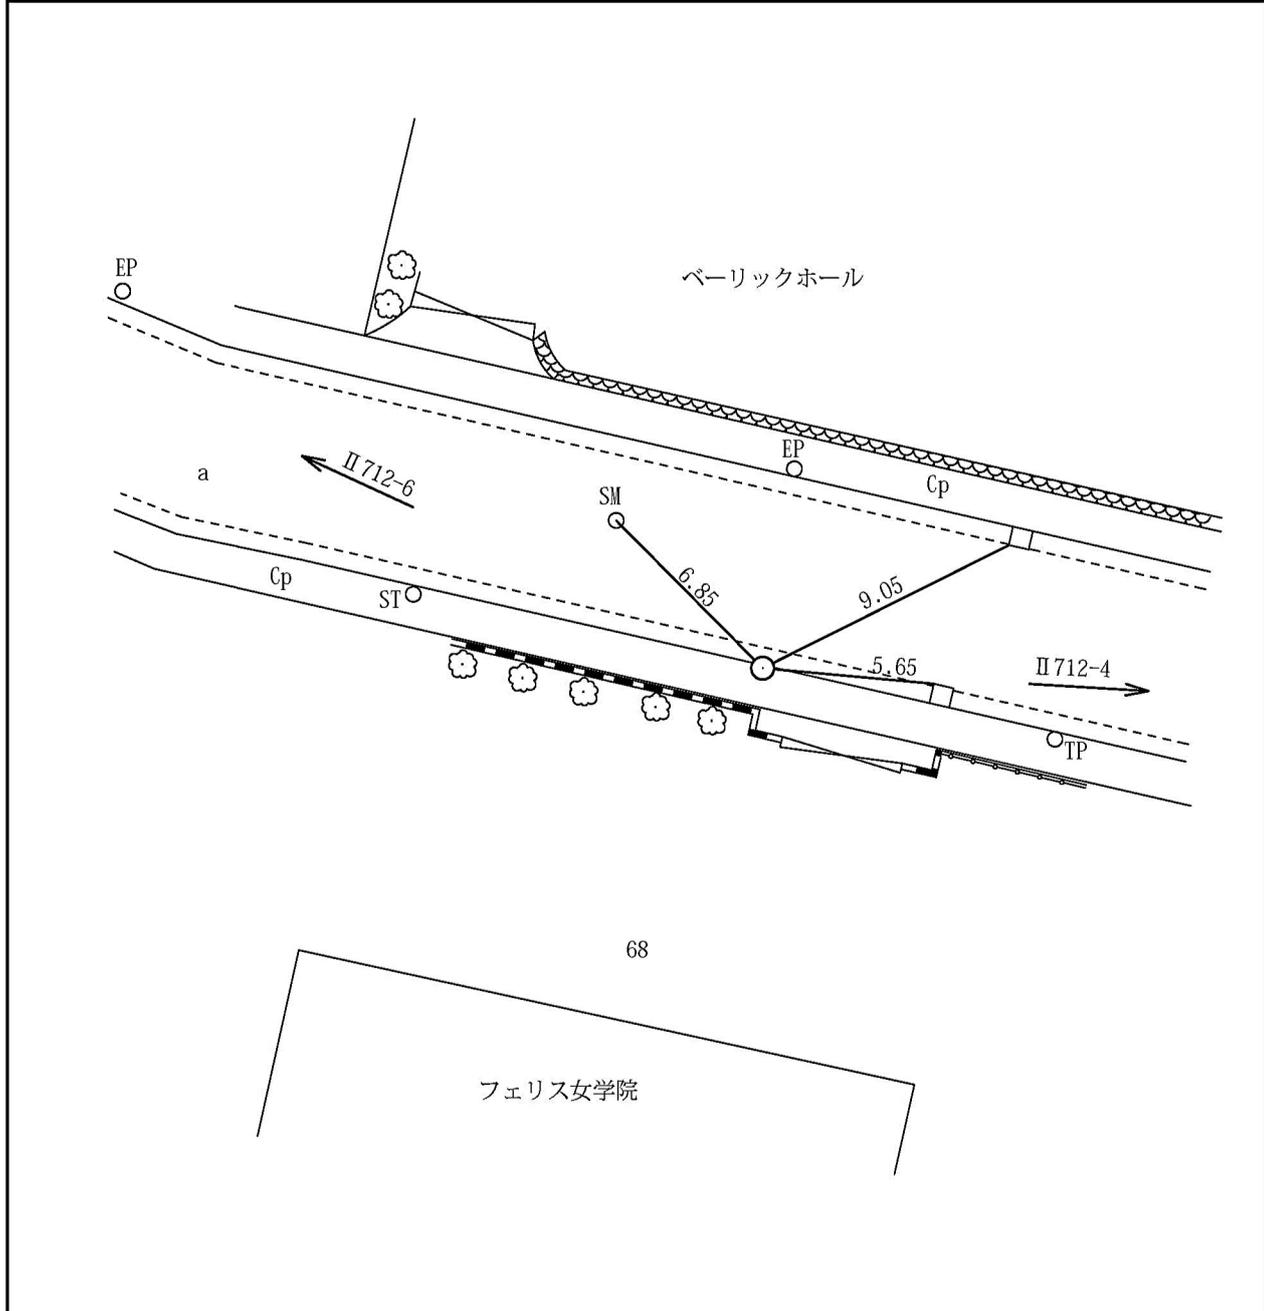

線 番 号	点 番 号	標 識 ノ 種 類	所 在 地
II 712	7	金属標・鋏・木杭 キザミ・建物角	中区山手町一七八番地先
要 図			

線 番 号	点 番 号	標 識 ノ 種 類	所 在 地
Ⅱ 712	8	<span style="border: 1px solid black; border-radius: 50%; padding: 2px;">金属標</span> ・鋸・木杭 キザミ・建物角	中 区 山 手 町 四 五 番 一 地 先
要 図			

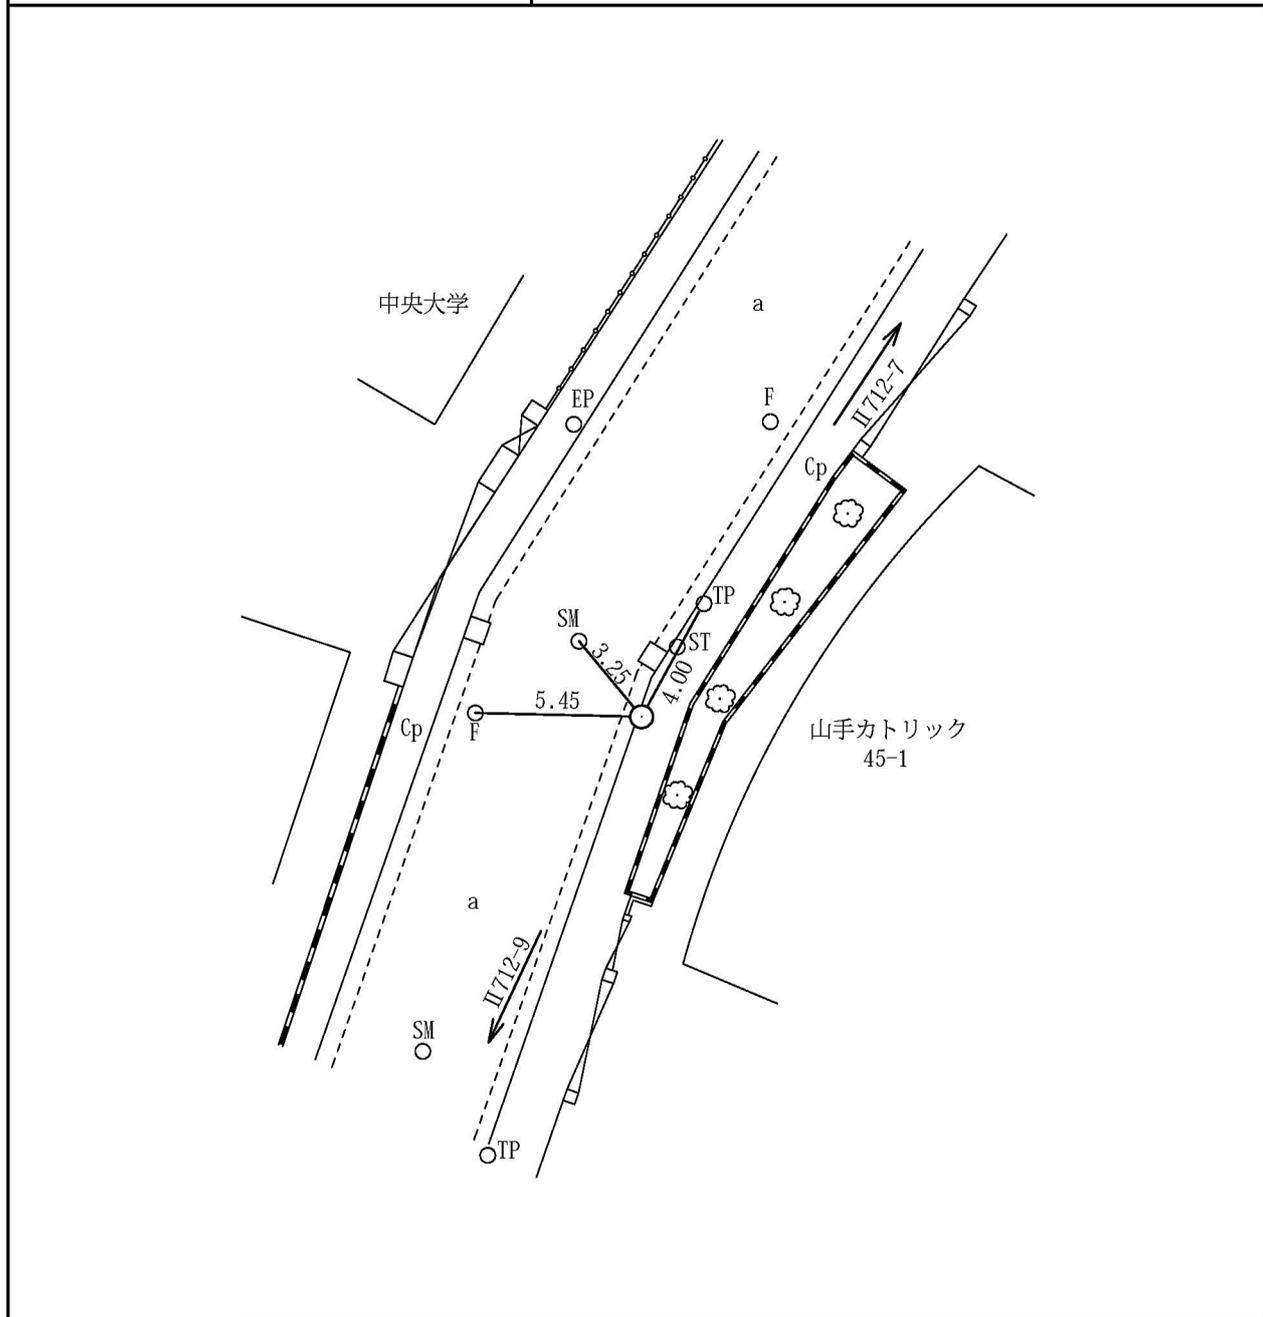


線 番 号	点 番 号	標 識 ノ 種 類	所 在 地
-------------	-------------	-----------	-------------


II 712	9	<div style="border: 1px solid black; border-radius: 50%; padding: 5px; display: inline-block;">金属標</div> ・ 鋏 ・ 木杭 キザミ ・ 建物角
--------	---	--

要 図

中区山手町三五番一地先

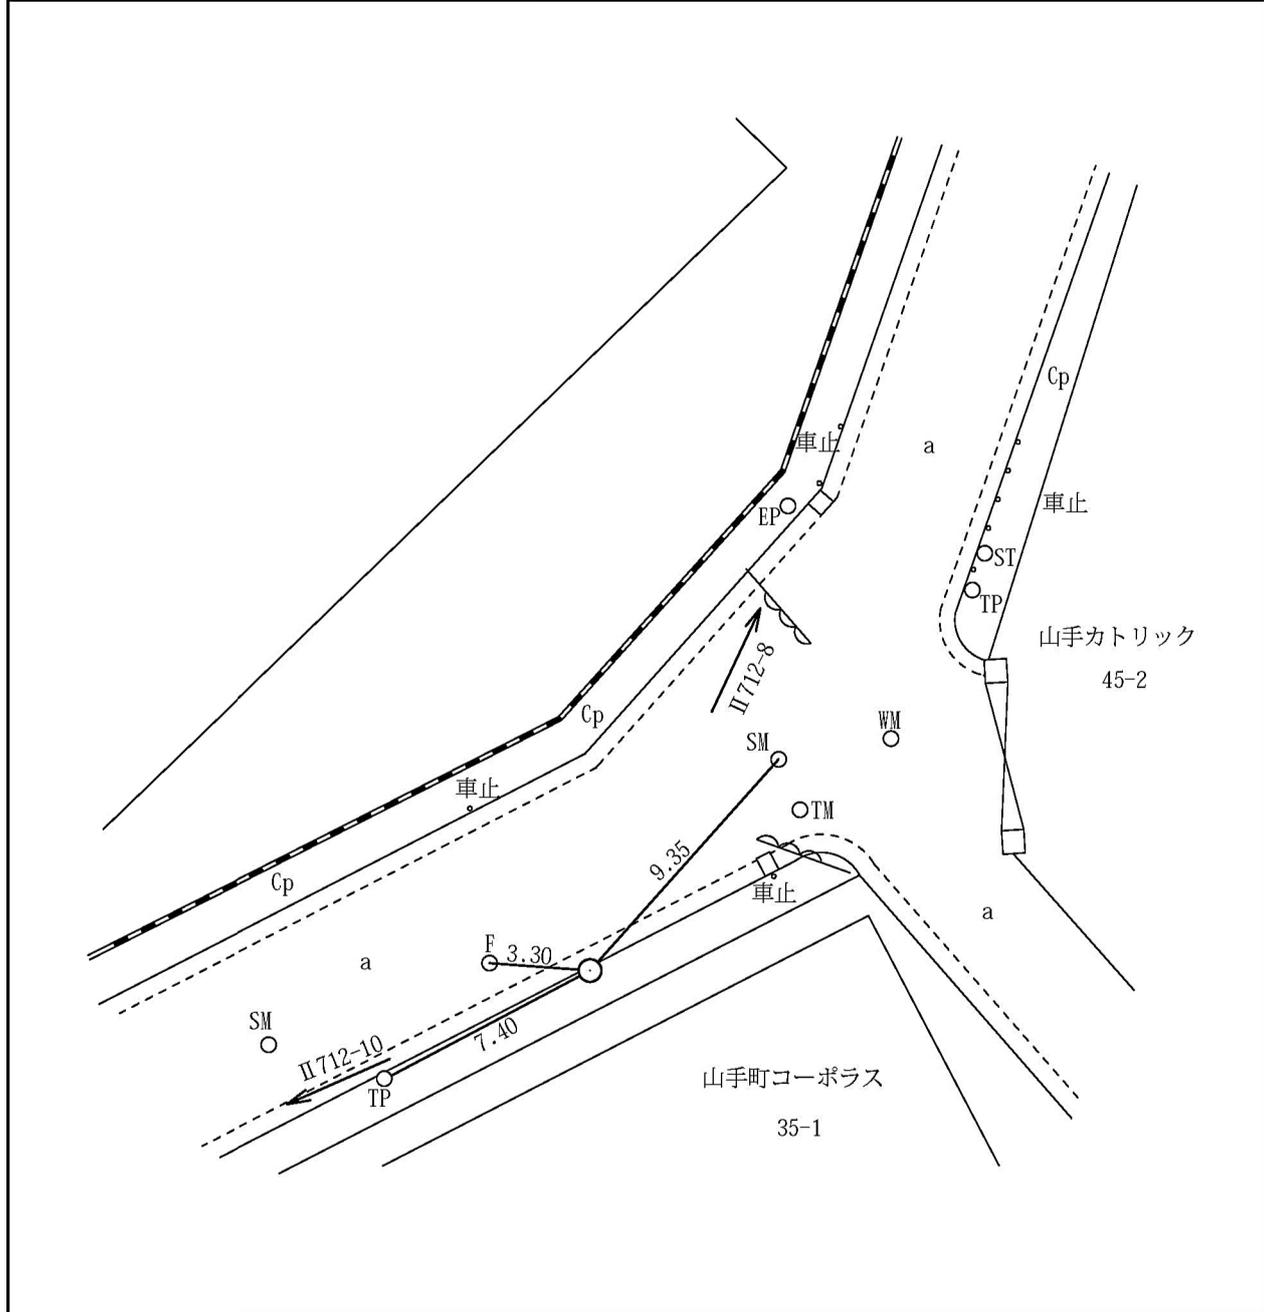


線 番 号	点 番 号	標 識 ノ 種 類	所 在 地
II 712	11	金属標・鋸・木杭 キザミ・建物角	中 区 山 手 町 七 番 地 先
要 図			

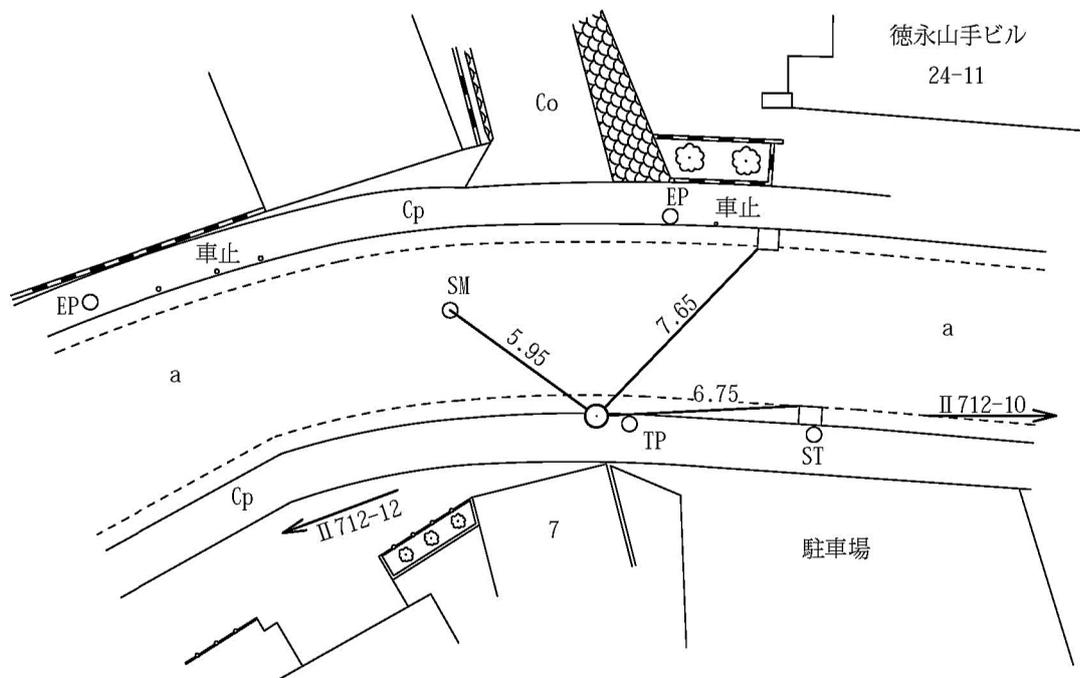

線 番 号	点 番 号	標 識 ノ 種 類	所 在 地
-------------	-------------	-----------	-------

II 712	12	<p>金属標・鋳・木杭</p> <p>キザミ・建物角</p>	中 区 山 手 町 二 三 番 地 先
--------	----	--------------------------------	--

要 図		
-----	--	--

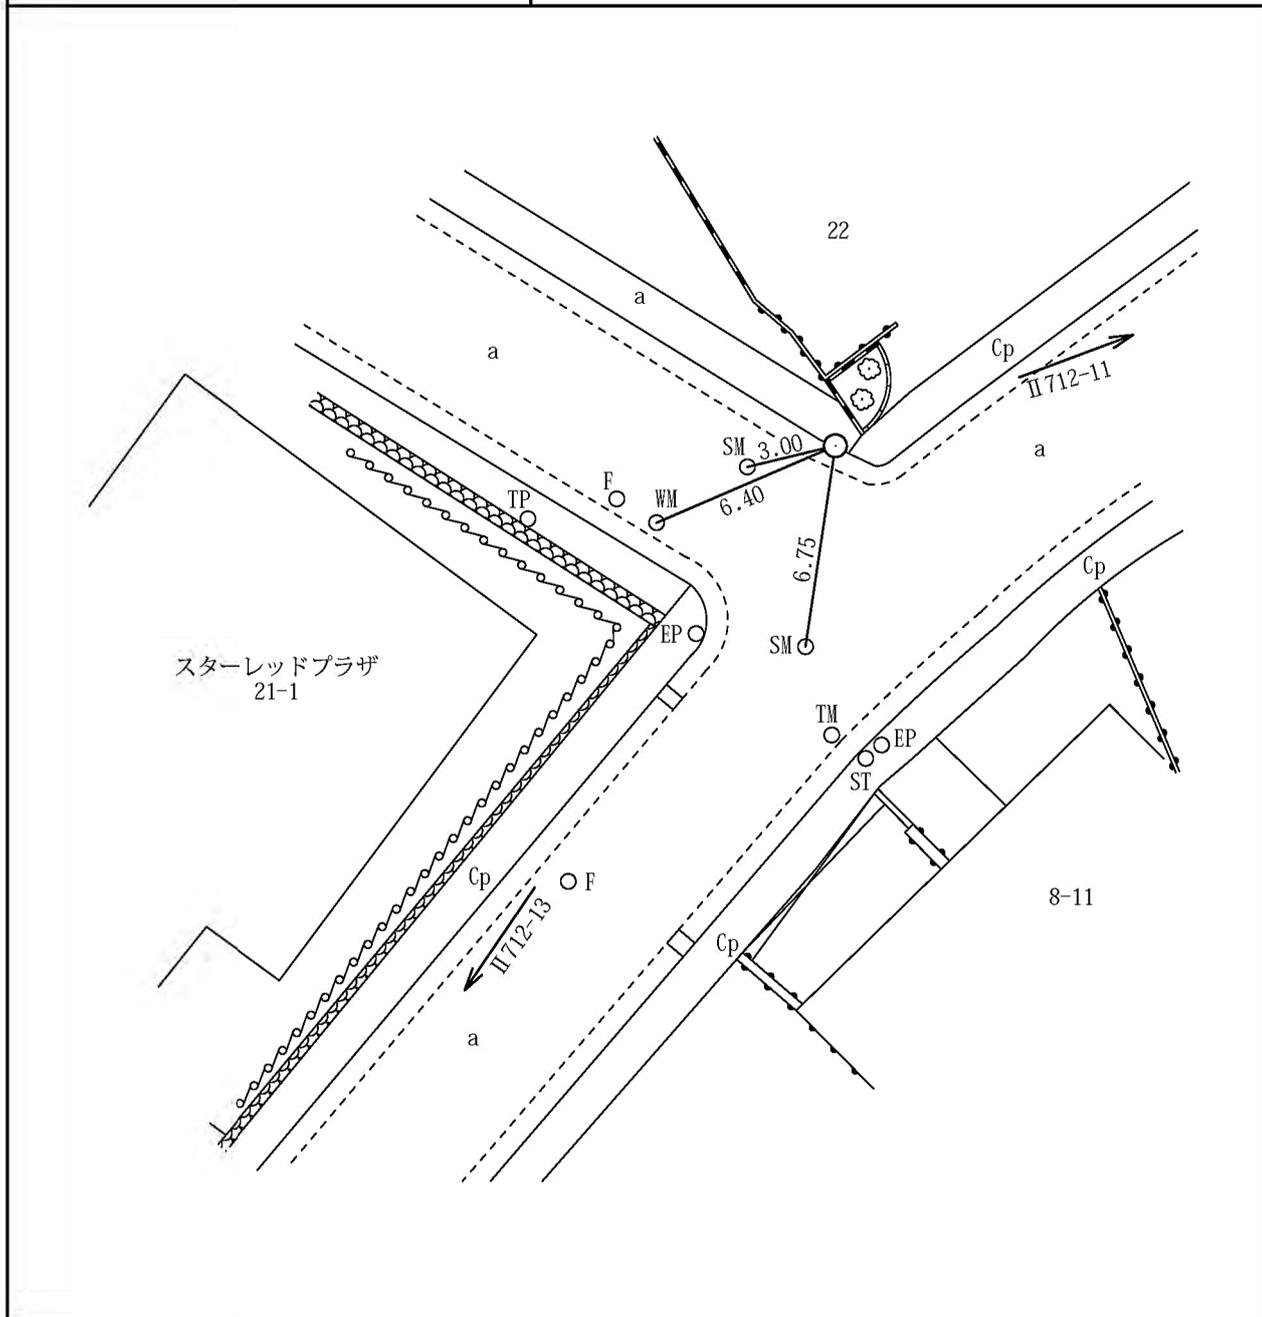

線  
番  
号

点  
番  
号

標 識 ノ 種 類

所  
在  
地

Ⅱ712


13

金属標・鋏・木杭


中  
区  
山  
手  
町  
八  
番  
三  
地  
先


要 図

キザミ・建物角

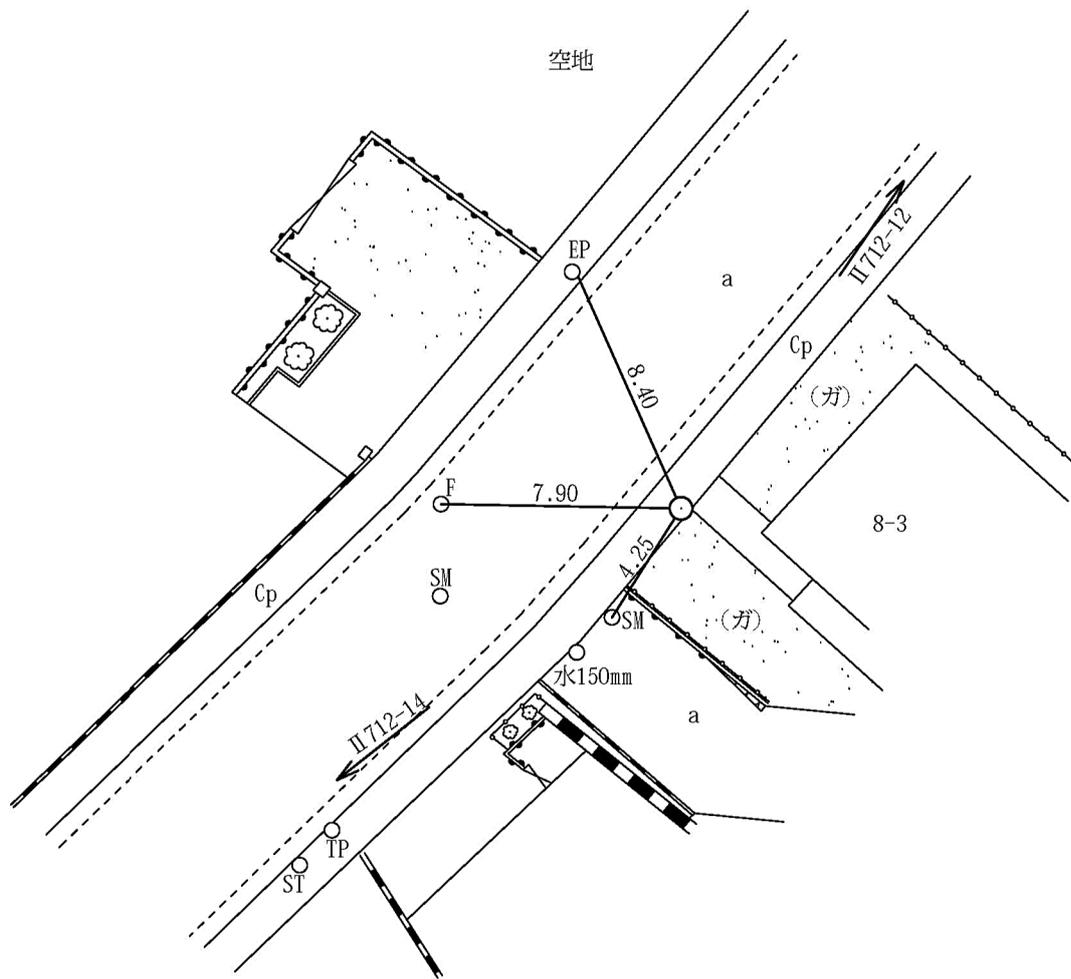

線 番 号	点 番 号	標 識 ノ 種 類	所 在 地
Ⅱ 712	14	<span style="border: 1px solid black; border-radius: 50%; padding: 2px;">金属標</span> ・鋏・木杭 キザミ ・ 建物角	中 区 山 手 町 二 二 五 番 一 地 先
要 図			

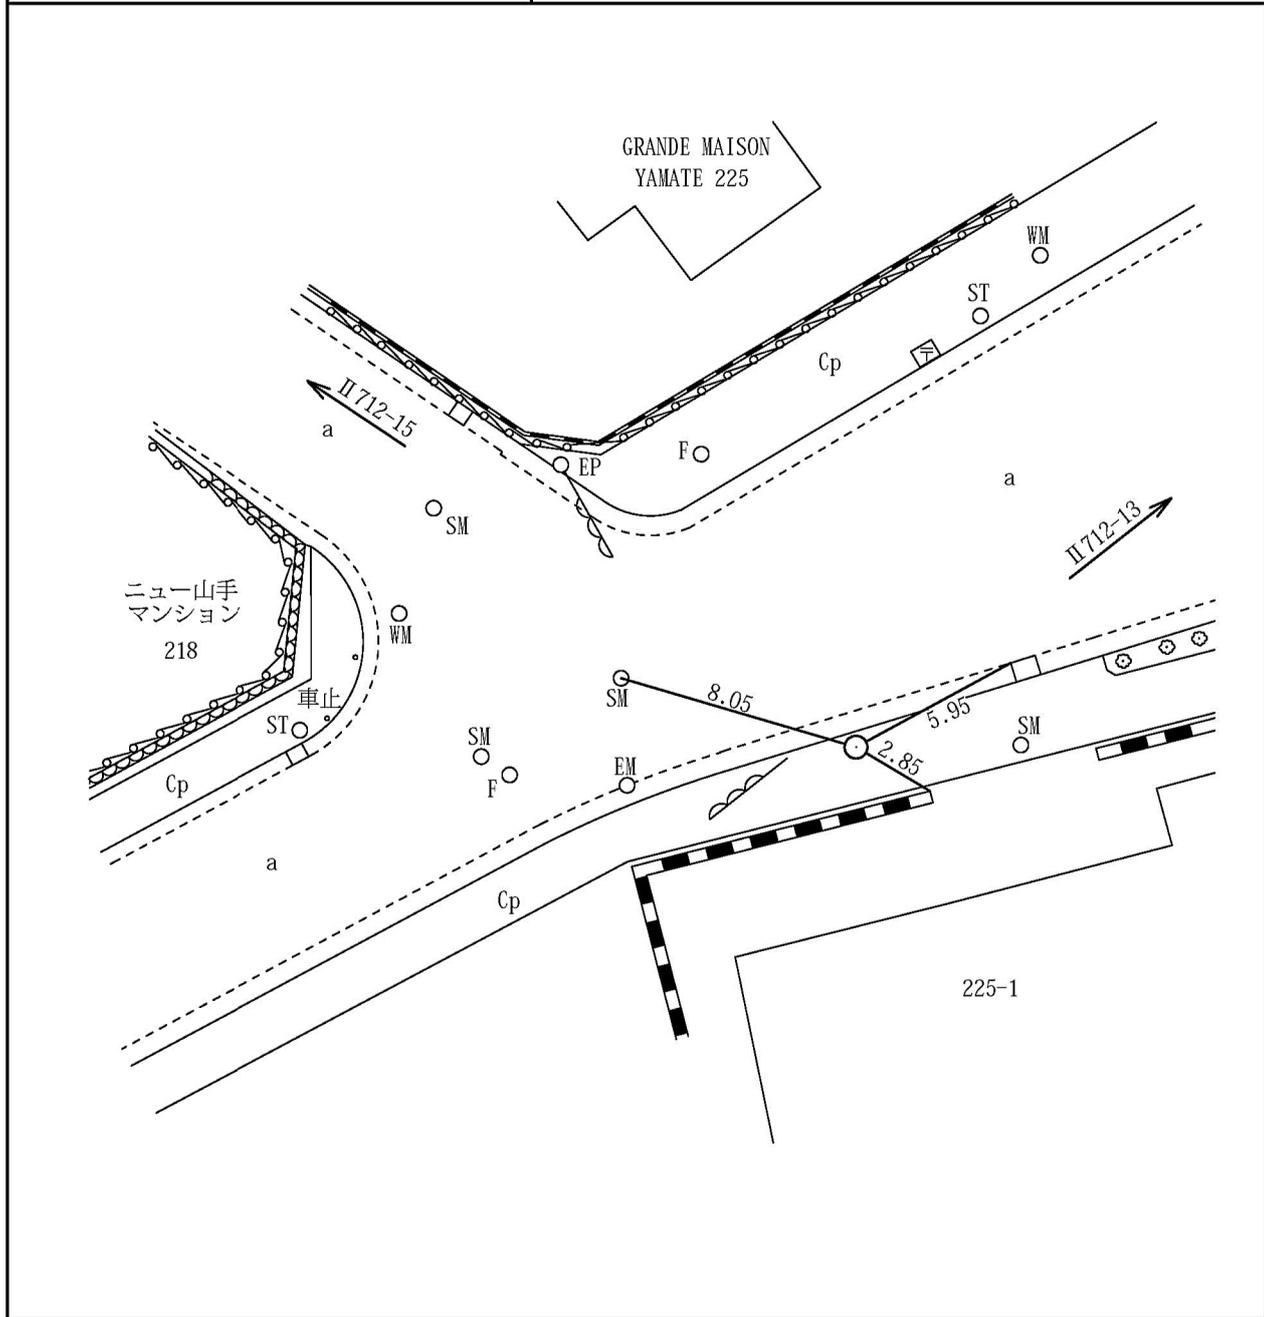


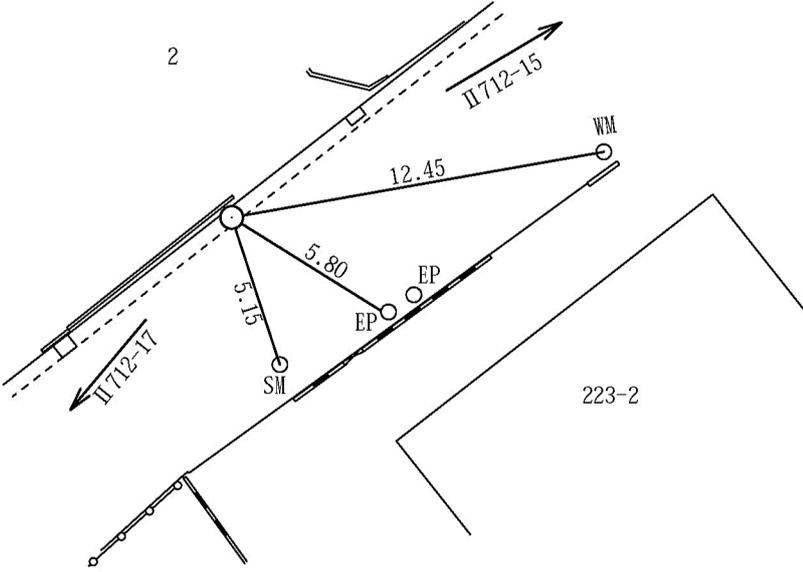線 番 号	点 番 号	標 識 ノ 種 類	所 在 地
II 712	16	金属標・鋸・木杭 キザミ・建物角	中区打越二番地先
要 図			
			

線 番 号	点 番 号	標 識 ノ 種 類	所 在 地
-------------	-------------	-----------	-------

II 712	17	<p>金属標・鋏・木杭</p> <p>キザミ・建物角</p>	中 区 打 越 二 六 番 地 先
--------	----	--------------------------------	---

要 図

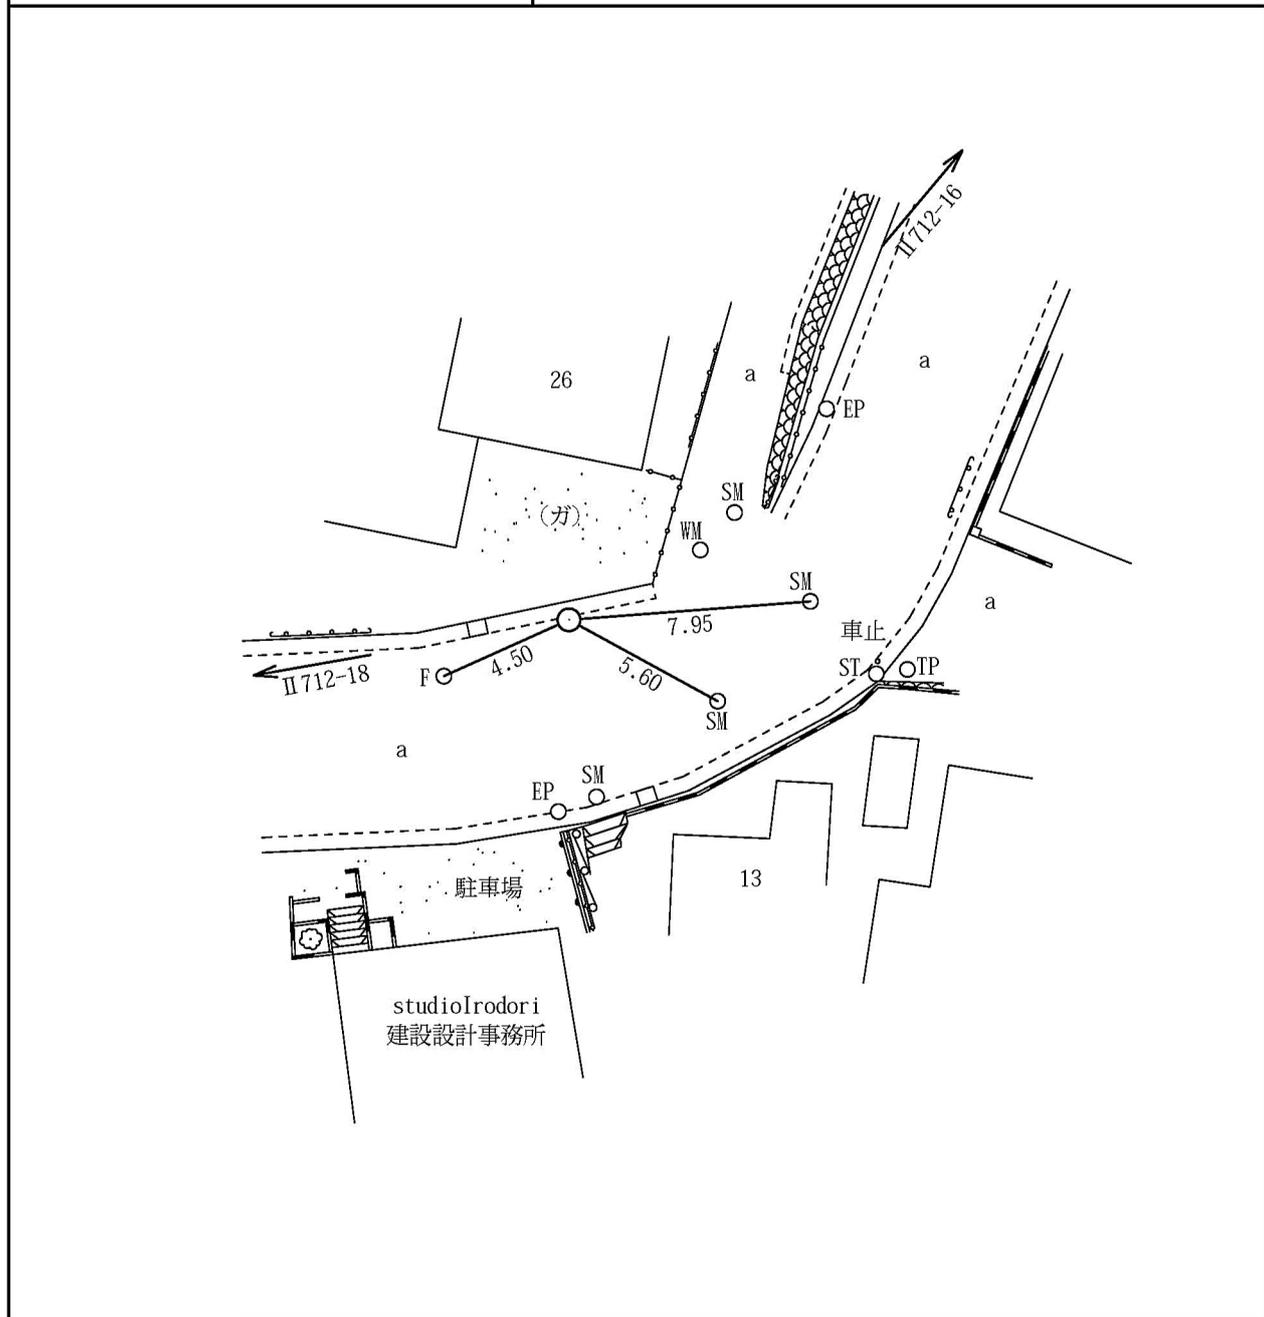

線  
番  
号

点  
番  
号

標 識 ノ 種 類

所  
在  
地

II 712


18

金属標・鋸・木杭

中  
区  
打  
越  
三  
〇  
番  
地  
先


要 図

キザミ・建物角

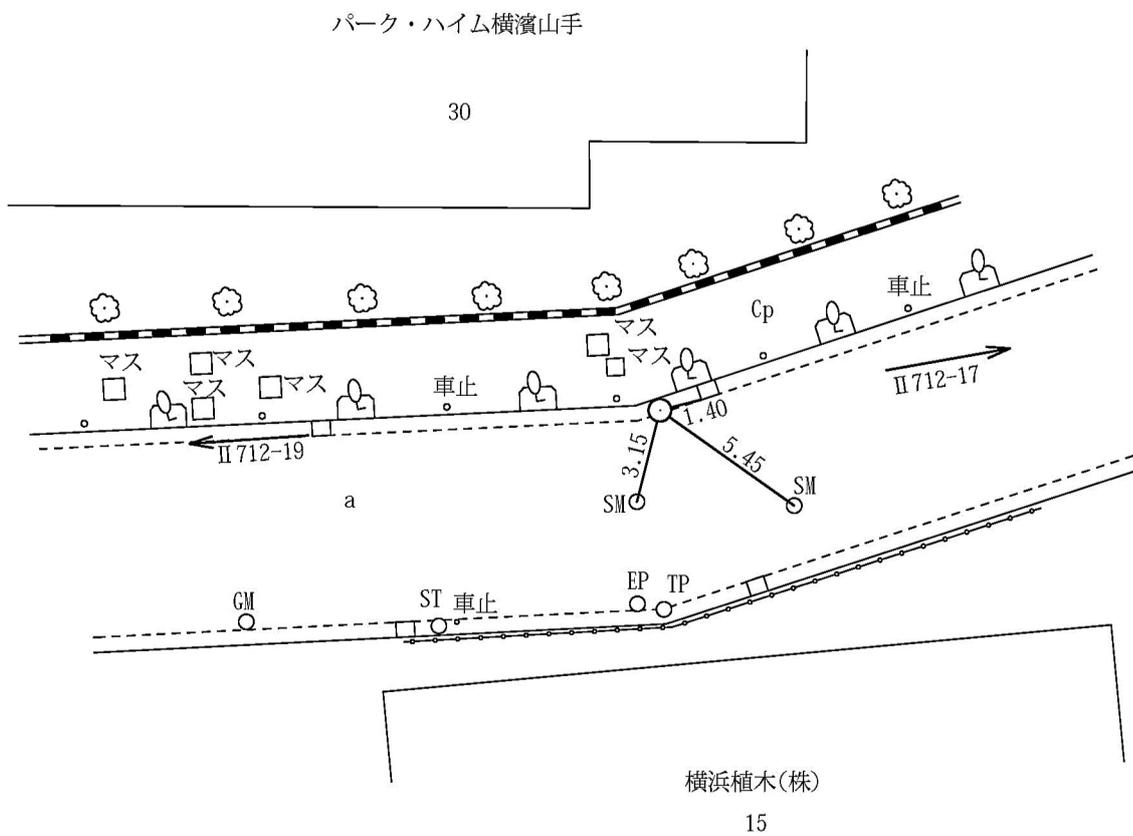

線 番 号	点 番 号	標 識 ノ 種 類	所 在 地
-------------	-------------	-----------	-------


II 712	19	金属標・鋏・木杭 キザミ・建物角	南 区 唐 沢 一 五 番 地 先
要 図			

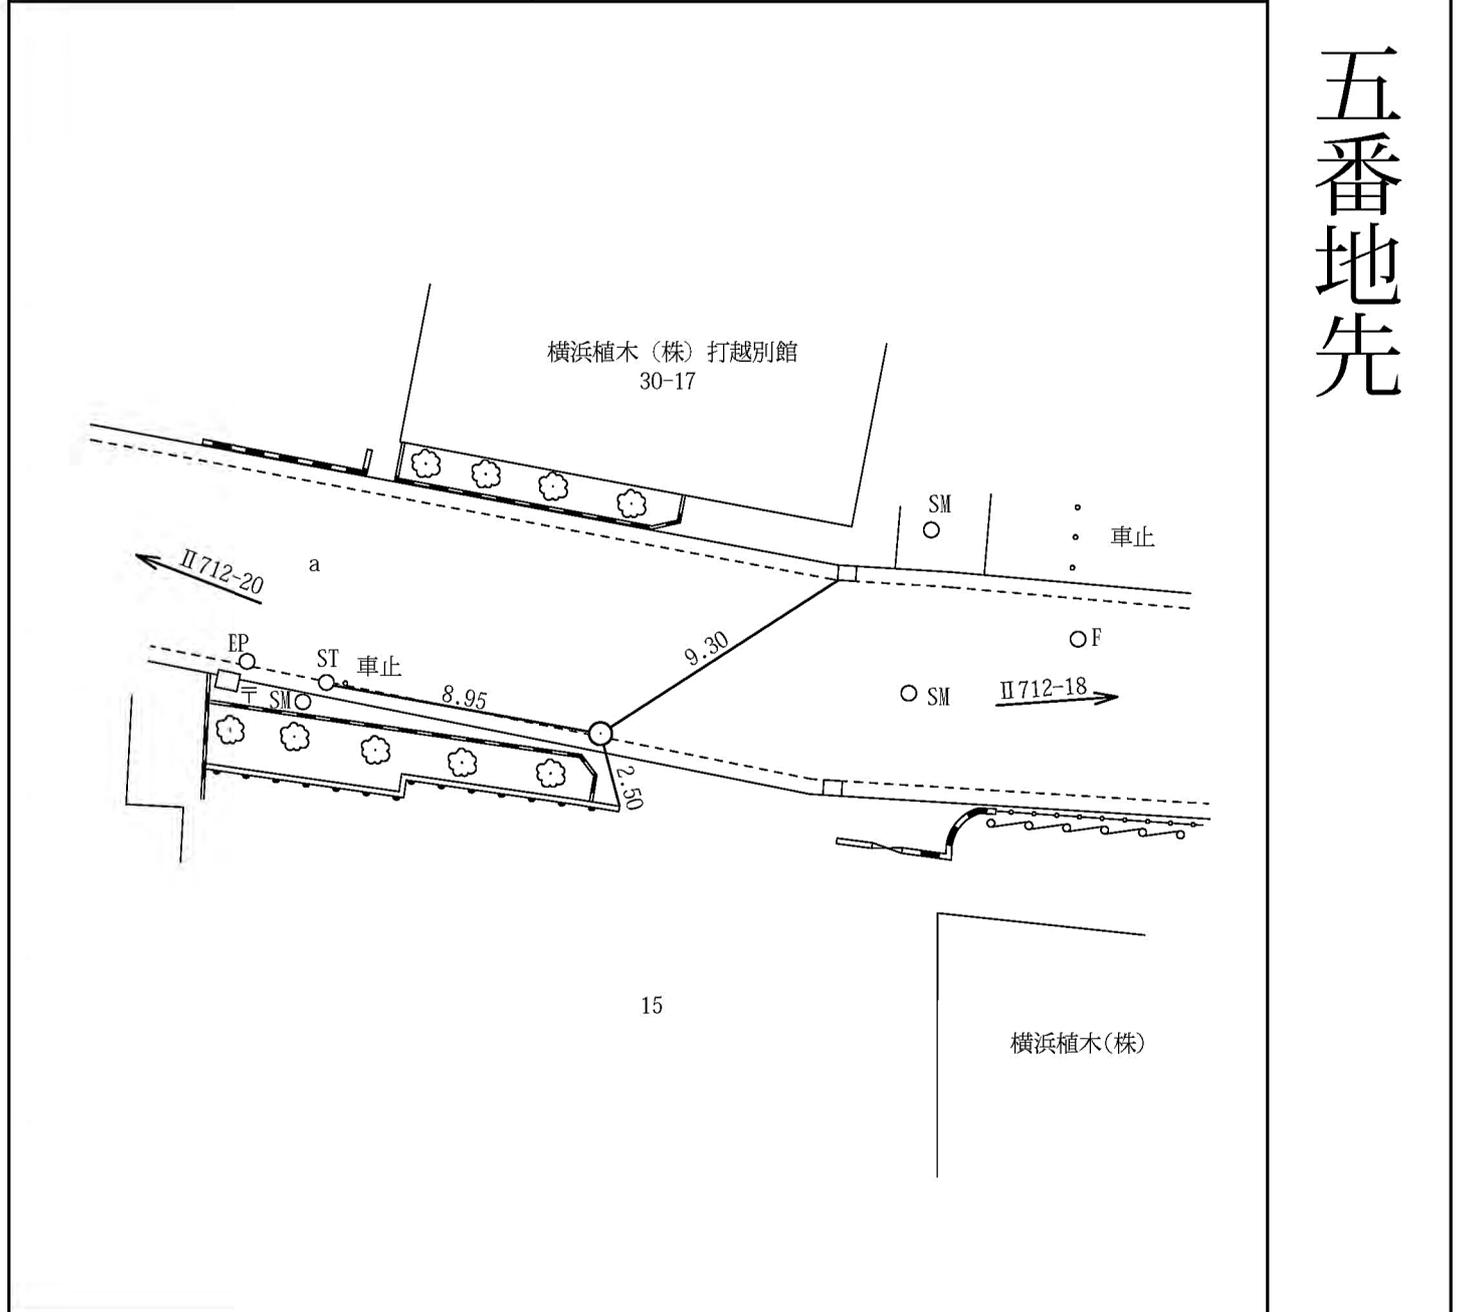

線 番 号	点 番 号	標 識 ノ 種 類	所 在 地
-------------	-------------	-----------	-------


II 712	21	<p>金属標・鋏・木杭</p> <p>キザミ・建物角</p>	南 区 唐 沢 二 四 番 五 地 先
--------	----	--------------------------------	--

要 図	
-----	--

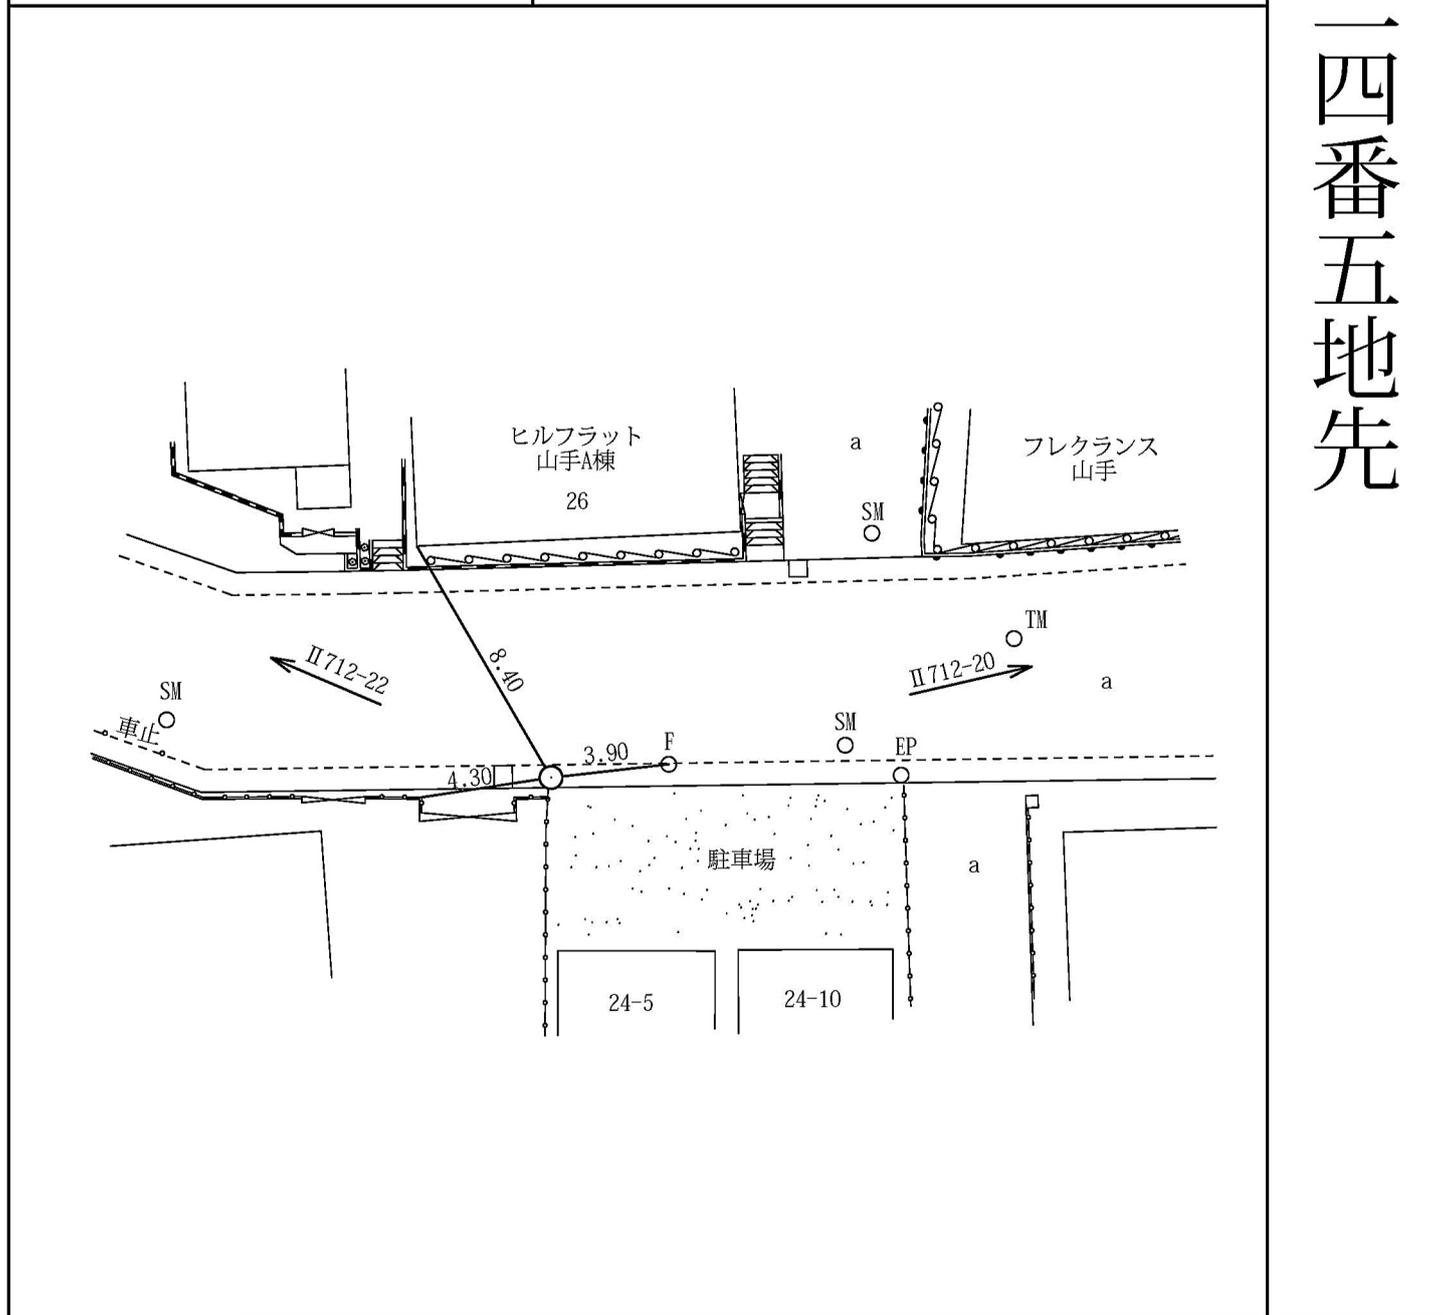


線番号	点番号	標識ノ種類	所在地
II 712	22	金属標・鋏・木杭 キザミ・建物角	南区唐沢三三番地先
要 図			

線 番 号	点 番 号	標 識 ノ 種 類	所 在 地
Ⅱ 712	23	<div style="border: 1px solid black; border-radius: 50%; padding: 5px; display: inline-block;">金属標</div> ・ 鋏 ・ 木杭 キザミ ・ 建物角	南 区 唐 沢 三 五 番 五 地 先
要 図			
<p>The diagram is a technical site plan. It features two main utility lines, II 712-24 and II 712-22, which intersect. Line II 712-24 runs from the top-left towards the center, while II 712-22 runs from the top-right towards the center. Various markers are placed along these lines and at their intersection: 'F' (fire hydrant), 'WM' (water meter), 'TM' (transformer), 'SM' (signal meter), and 'EP' (earth pit). Distances are marked along the lines: 4.10, 2.50, and 5.75. A building labeled 'カサ・デ・サンタマリア 41' is located to the left of the intersection. Another building, '社会福祉法人 恵友会 35-5', is located above the intersection. A parking lot labeled '駐車場' is shown at the bottom. Other labels include 'Co' (company), 'HYフーズ合同会社', and '36'. An arrow labeled 'a' indicates a direction. The plan also shows dashed lines representing boundaries or other utility lines, and a small structure with a roof on line II 712-22.</p>			

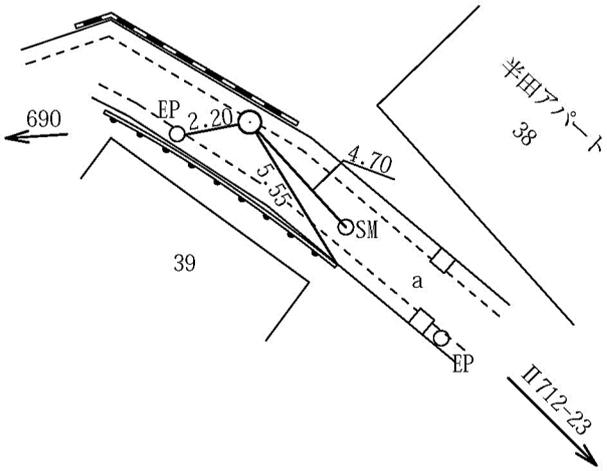線 番 号	点 番 号	標 識 ノ 種 類	所 在 地
Ⅱ 712	24	金属標・鋳・木杭 キザミ・建物角	南 区 唐 沢 三 九 番 地 先
要 図			
			


線 番 号	点 番 号	標 識 ノ 種 類	所 在 地
II 713	2	<div style="border: 1px solid black; border-radius: 50%; padding: 5px; display: inline-block;">金属標</div> ・ 鋌 ・ 木杭 キザミ	青葉区松風台一六番一三地先
要 図			

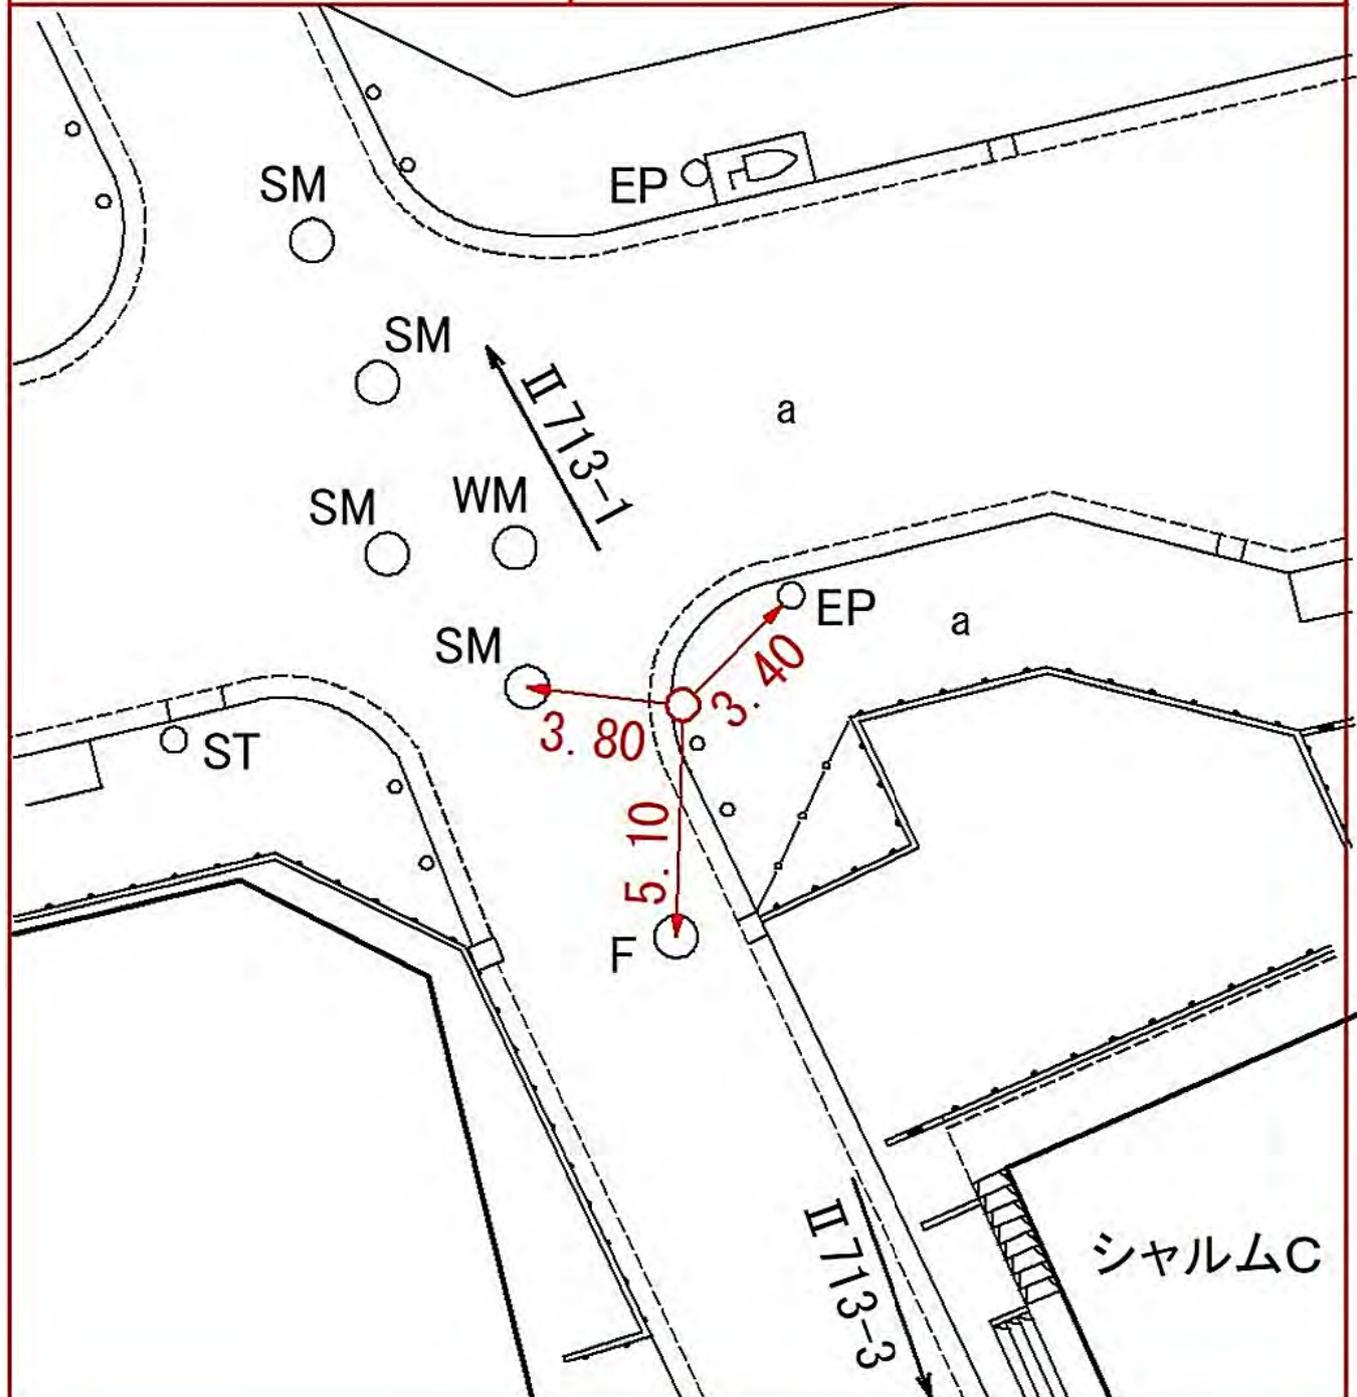

線 番 号	点 番 号	標 識 ノ 種 類	所 在 地
-------------	-------------	-----------	-------

II 713	4	<div style="border: 1px solid black; border-radius: 50%; padding: 5px; display: inline-block;">金属標</div> ・ 鋌 ・ 木杭 キザミ	青葉区松風台一八番一八地先
--------	---	--	---------------

要 図	
-----	--

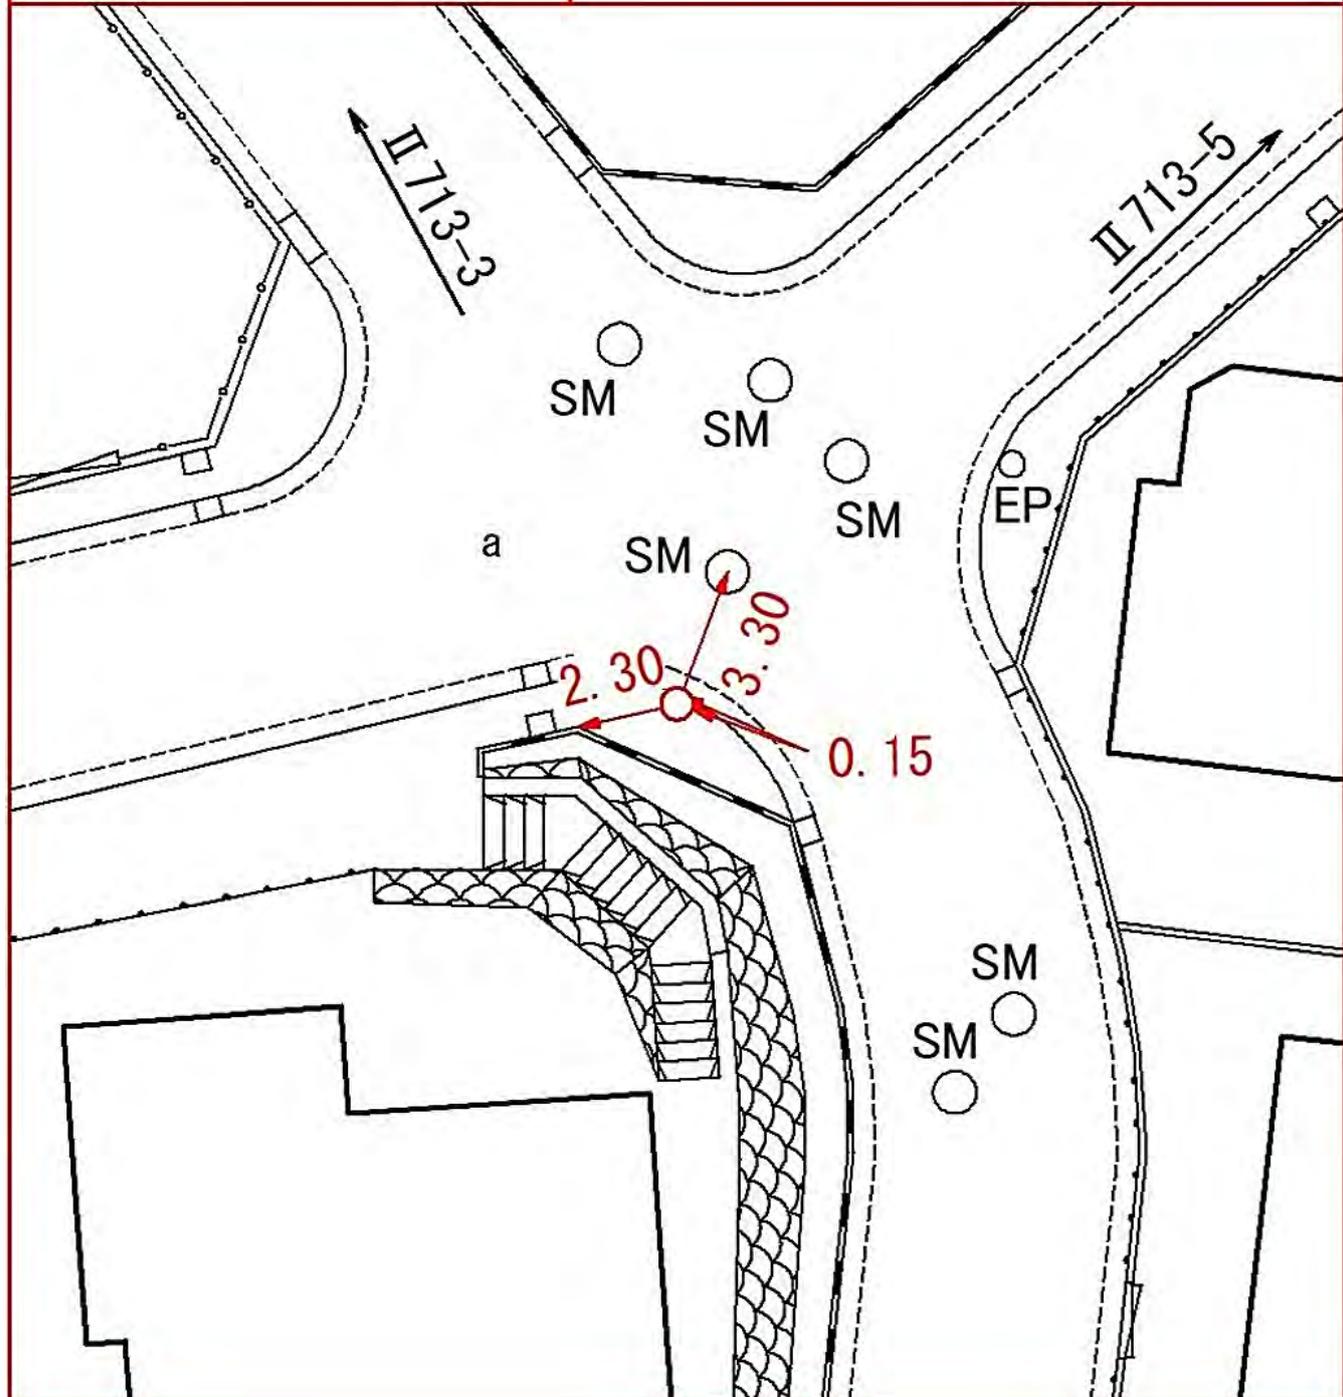


線 番 号	点 番 号	標 識 ノ 種 類	所 在 地
-------------	-------------	-----------	-------

II 713	5
--------	---

金属標・鋏・木杭  
キザミ

青葉台二丁目三六番一地先


要 図

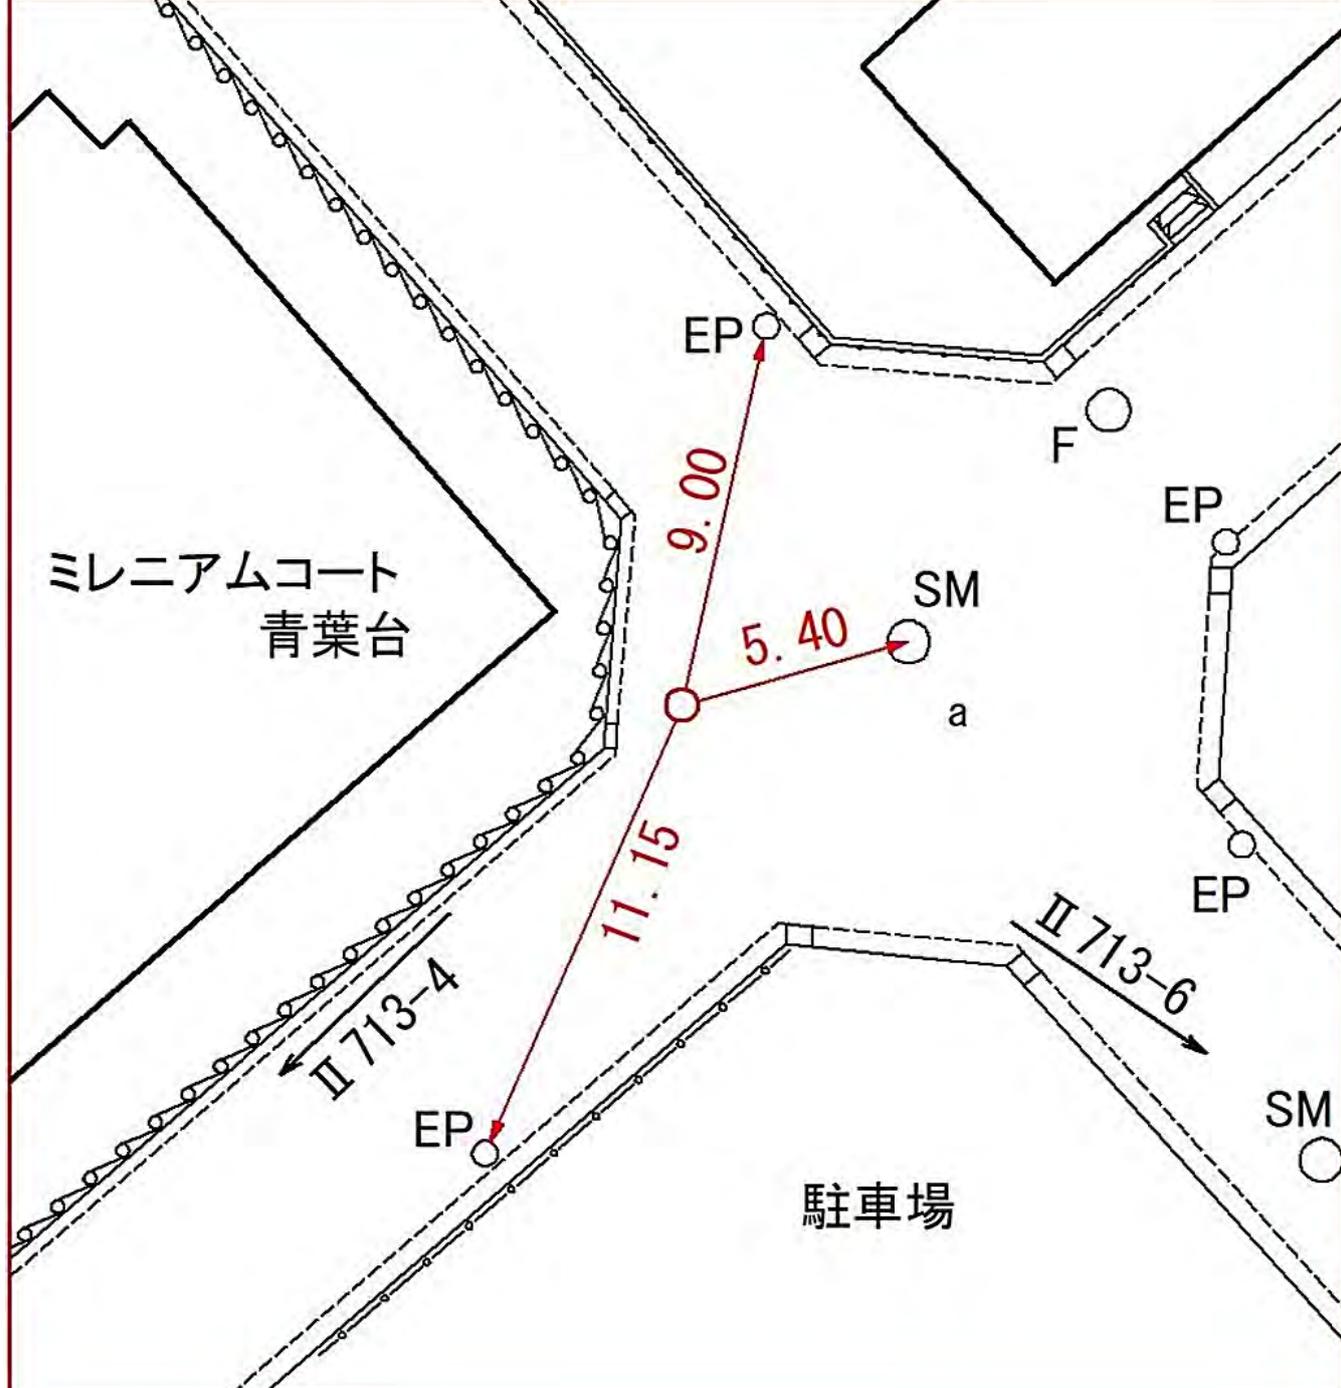


線番号	点番号	標識ノ種類	所在地
II 713	6	<div style="border: 1px solid black; border-radius: 50%; padding: 5px; display: inline-block;">金属標</div> ・ 鋌 ・ 木杭 キザミ	青葉区青葉台二丁目三二番四三地先
要 図			



線番号	点番号	標識ノ種類	所在地
II 713	8	<div style="border: 1px solid black; border-radius: 50%; padding: 5px; display: inline-block;">金属標</div> ・鋌・木杭 キザミ	青葉区青葉台二丁目一七番六地先
要 図			

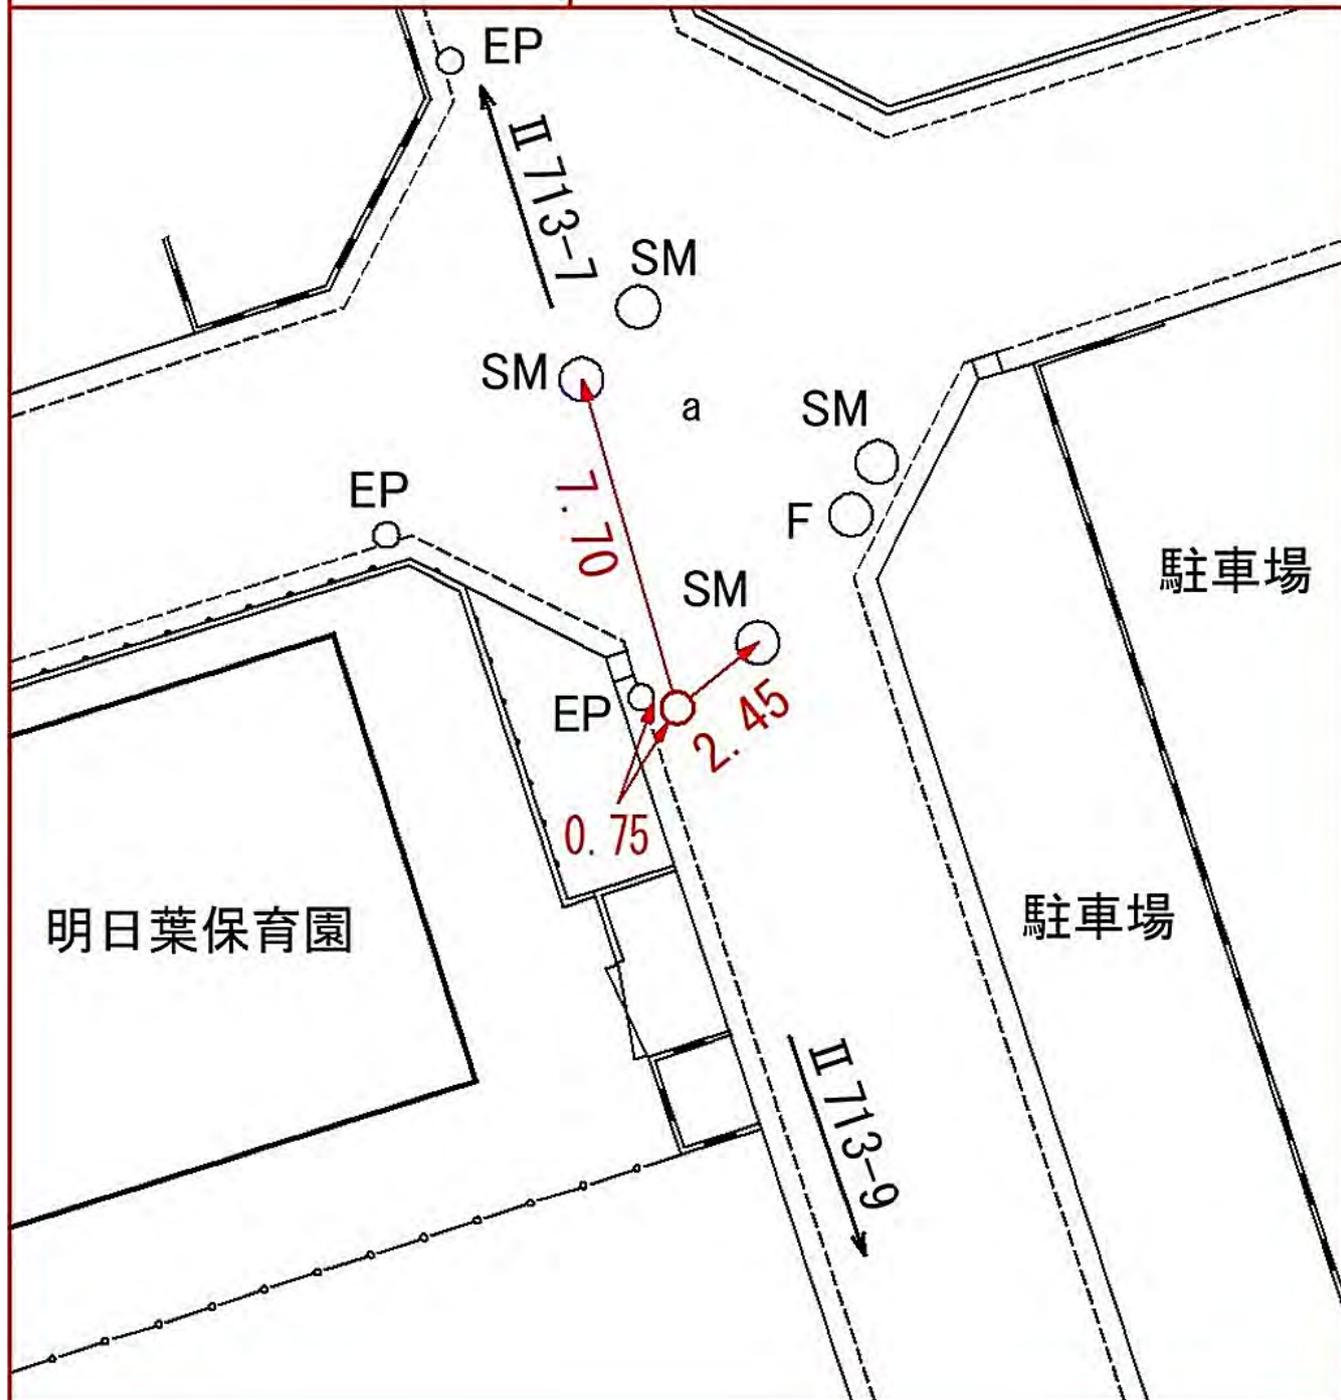

線番号	点番号	標識ノ種類	所在地
II 713	9	<div style="border: 1px solid black; border-radius: 50%; padding: 5px; display: inline-block;">金属標</div> ・ 鋏 ・ 木杭 キザミ	青葉区青葉台二丁目七番九地先
要 図			

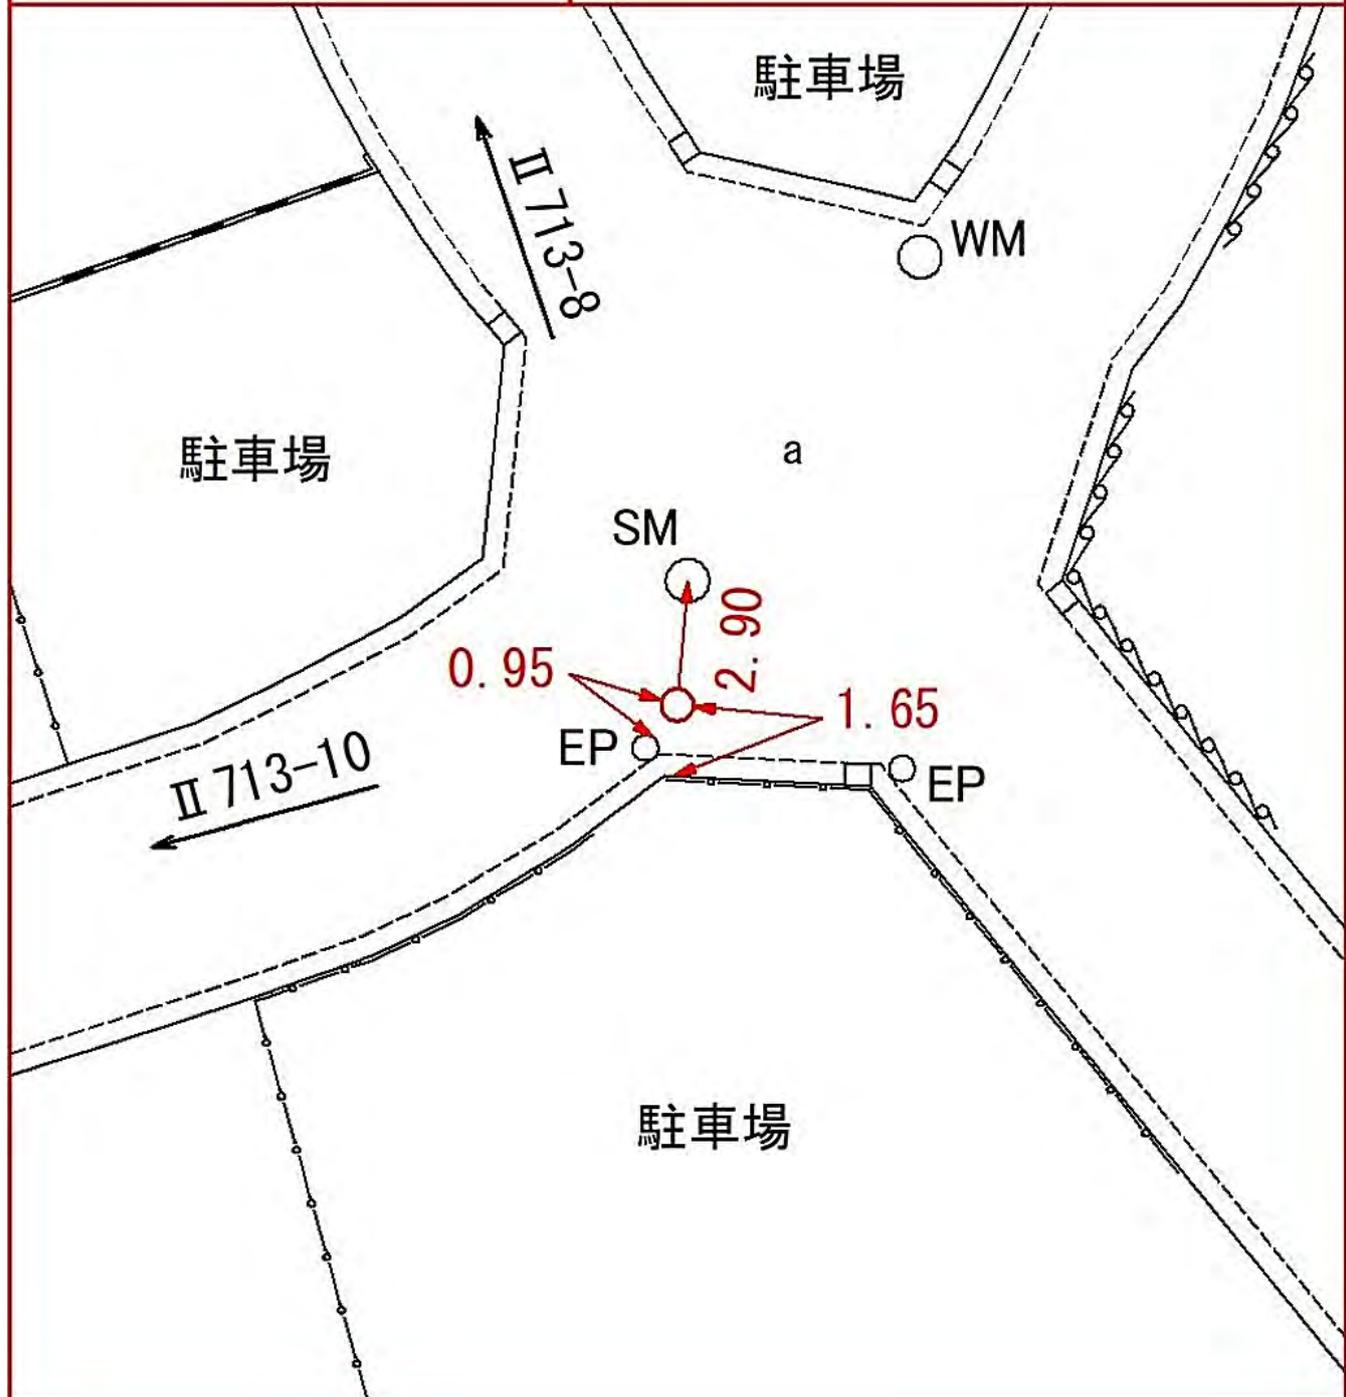


線 番 号	点 番 号	標 識 ノ 種 類	所 在 地
-------------	-------------	-----------	-------

II 713	10
--------	----

金属標 ・ 鋌 ・ 木杭  
 キザミ

青葉区松風台二番一地先

要 図

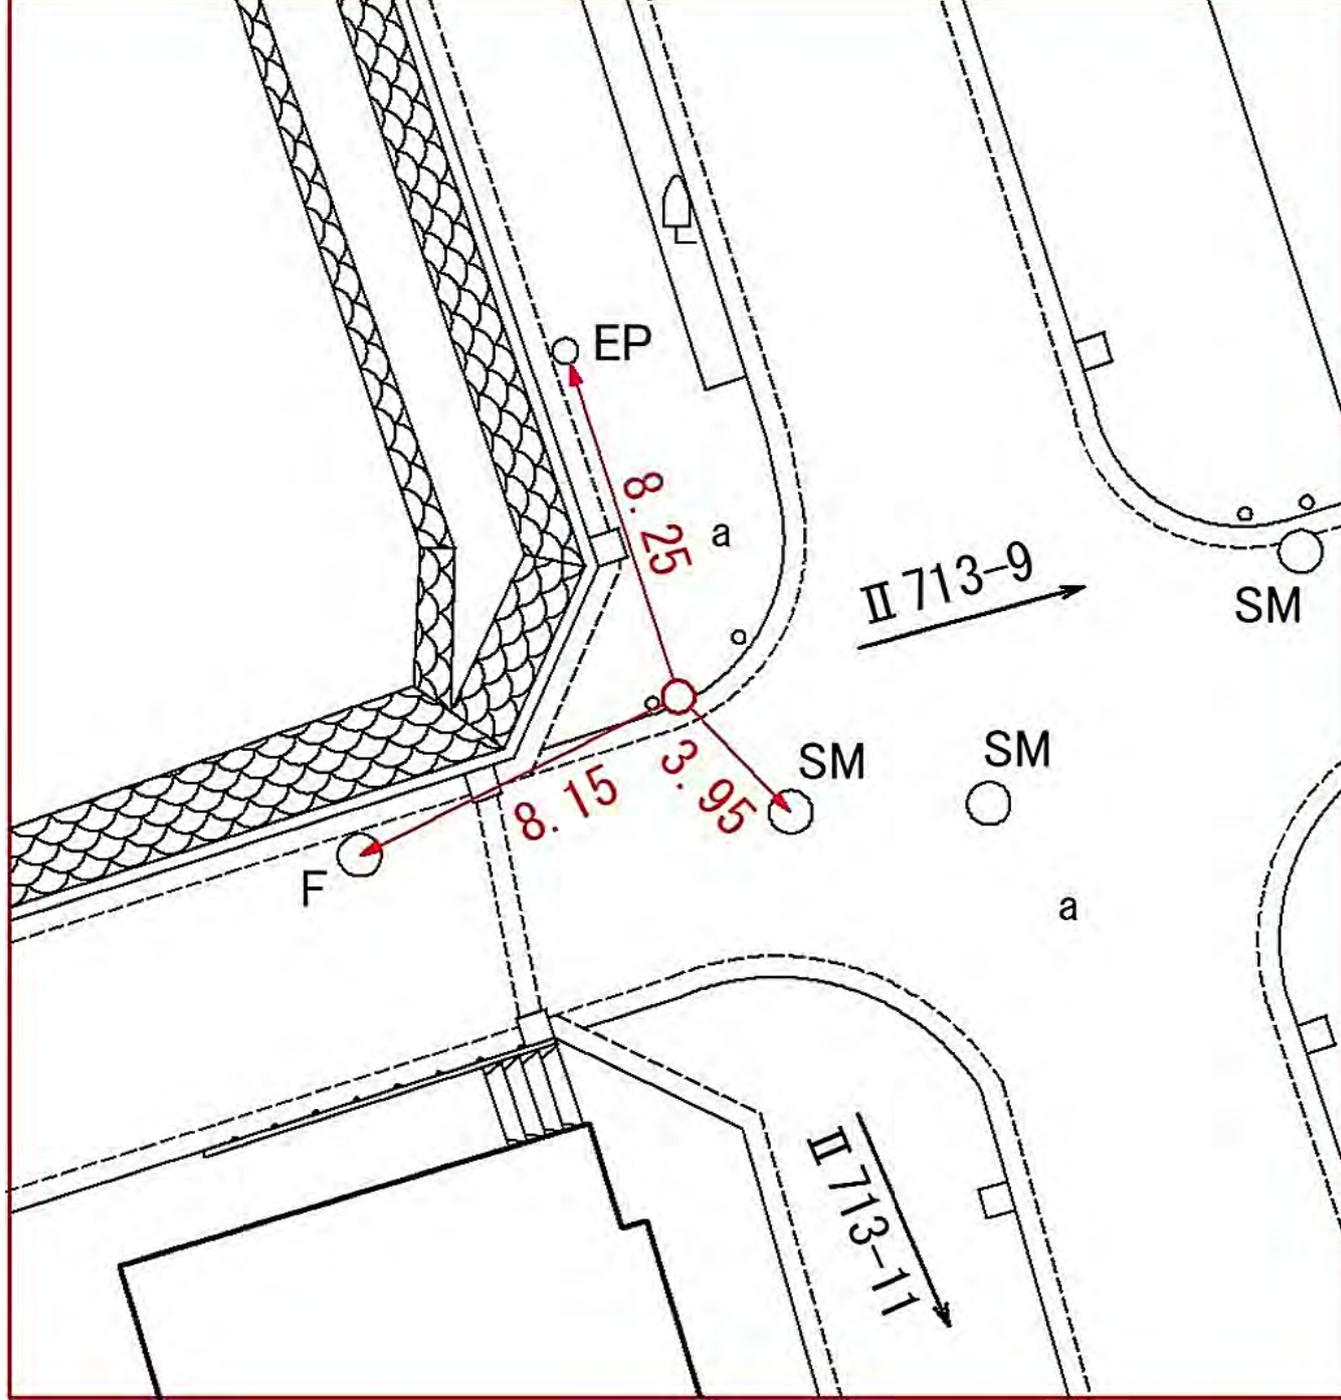


線 番 号	点 番 号	標 識 ノ 種 類	所 在 地
-------------	-------------	-----------	-------

II 713	12
--------	----

金属標 ・ 鋌 ・ 木杭  
 キザミ

要 図

青葉区青葉台二丁目二番五地先

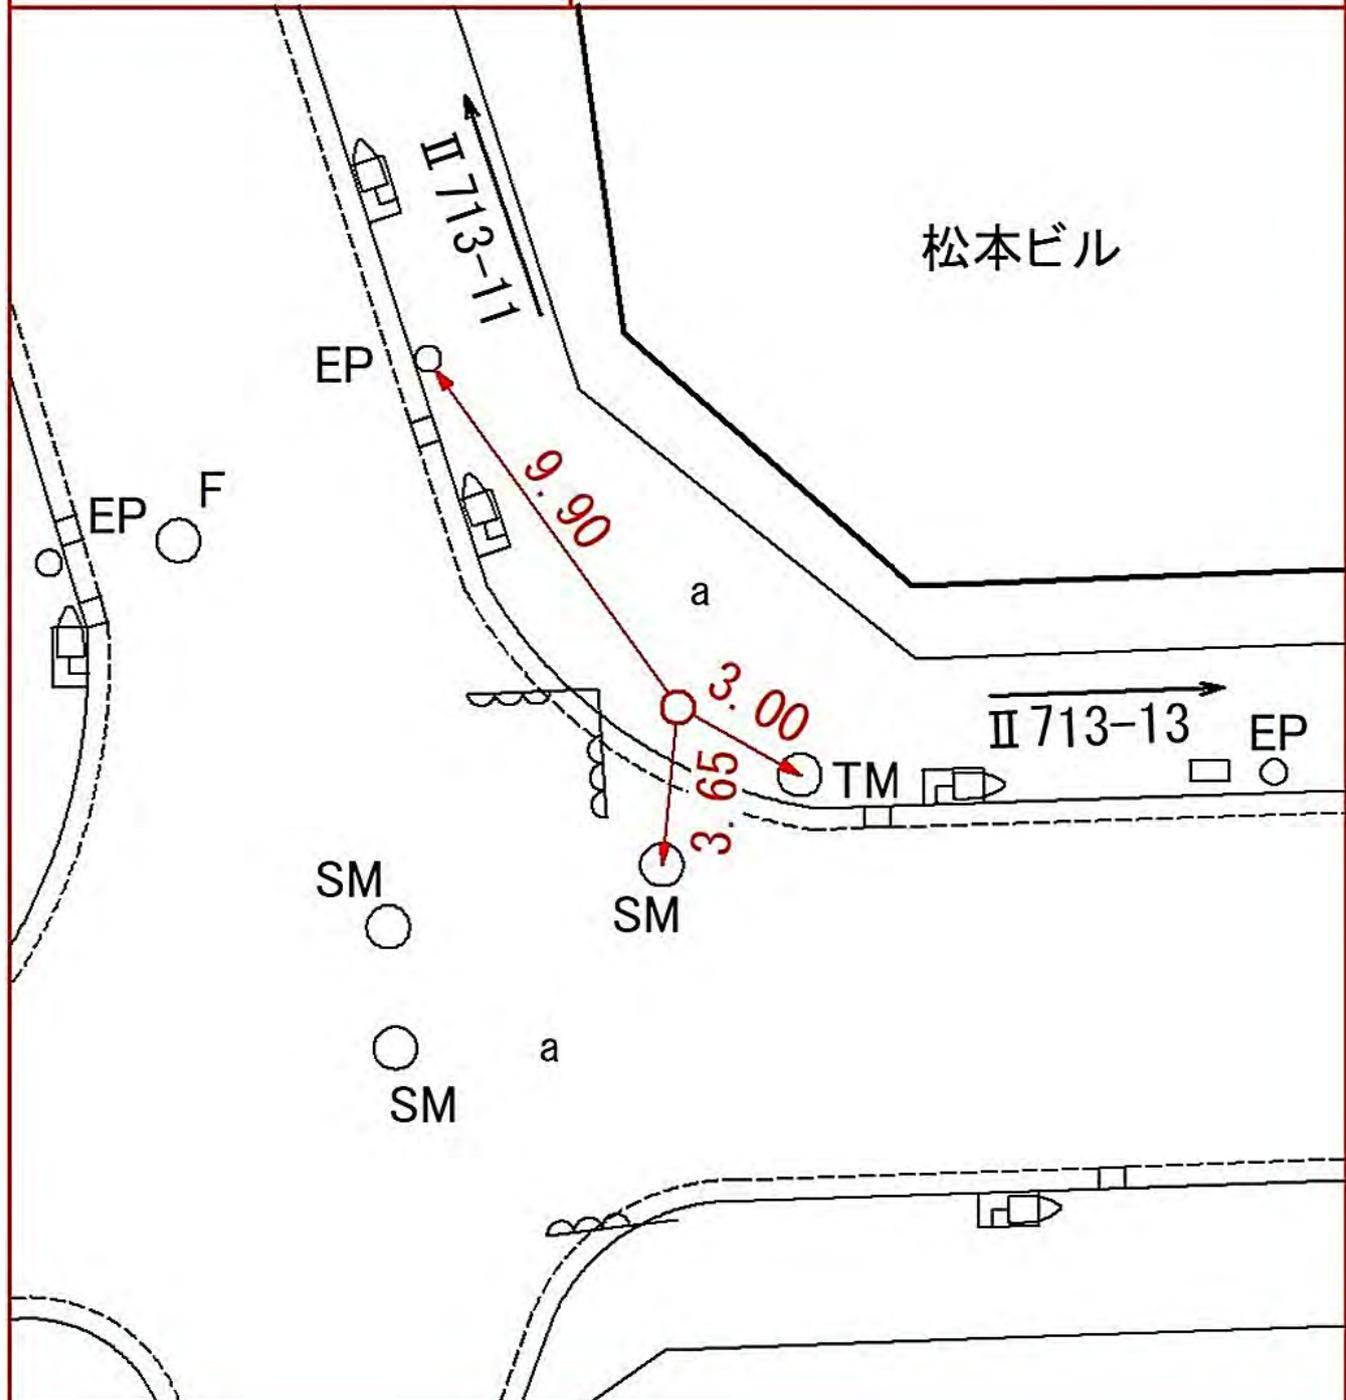


青葉区青葉台二丁目二番五地先

線 番 号	点 番 号	標 識 ノ 種 類	所 在 地
-------------	-------------	-----------	-------

II 713	13	<div style="border: 1px solid black; border-radius: 50%; padding: 5px; display: inline-block;">金属標</div> ・ 鋏 ・ 木杭 キザミ
--------	----	--

要 図	
-----	--


青葉区青葉台二丁目一番一 地先

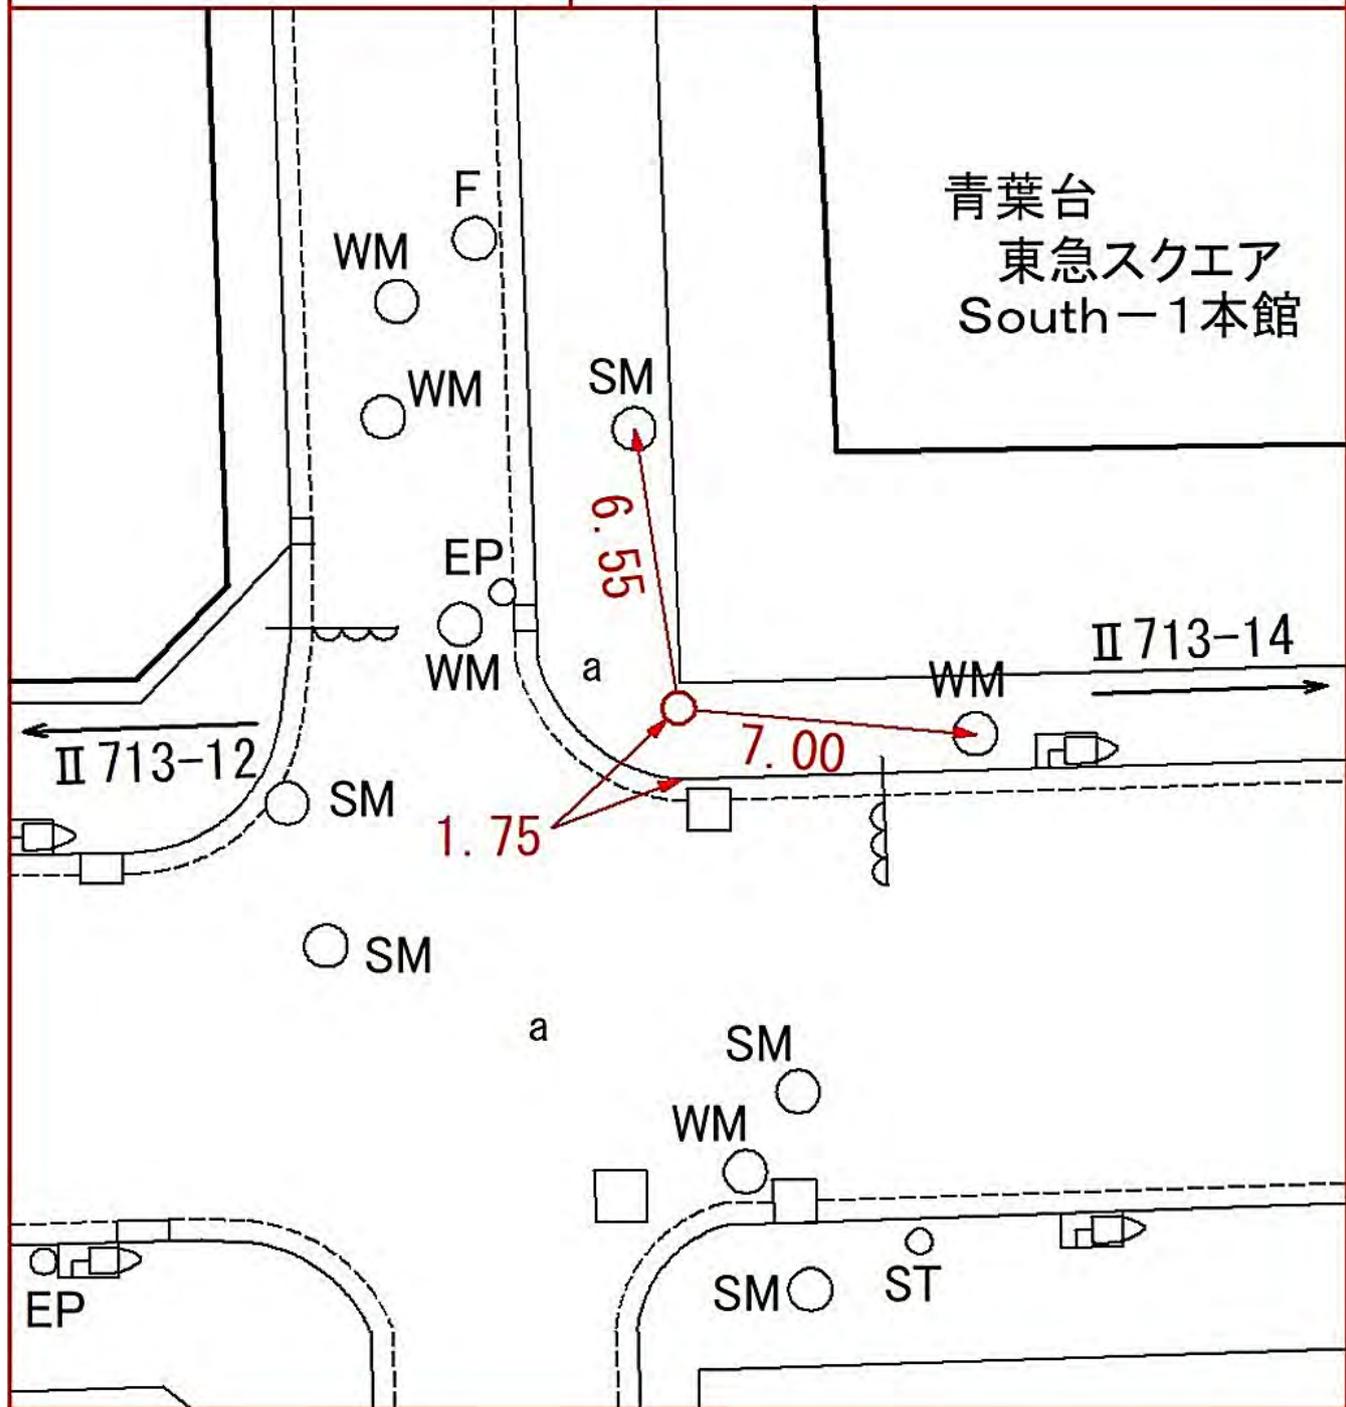

線番号	点番号	標識ノ種類	所在地
-----	-----	-------	-----

II 713	14	<b>金属標</b> ・鋌・木杭 キザミ	青葉区青葉台二丁目一番一地先
--------	----	-------------------------	----------------


要 図

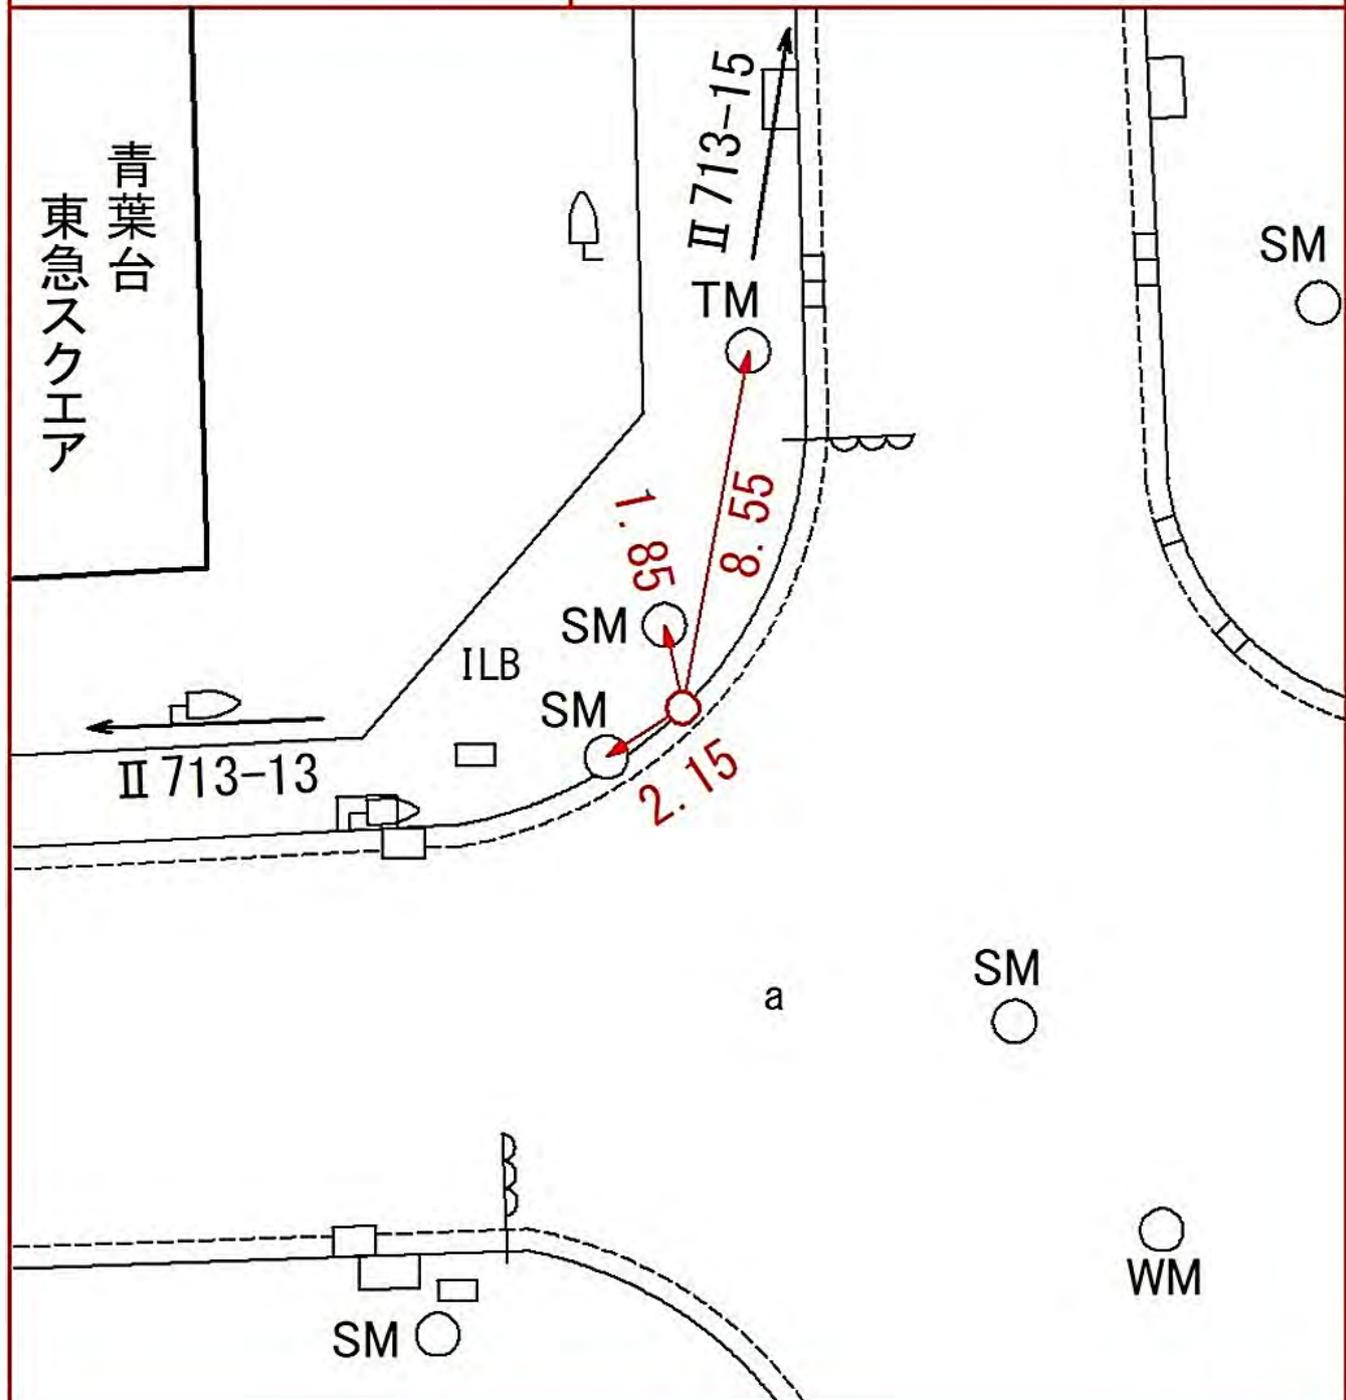

線 番 号	点 番 号	標 識 ノ 種 類	所 在 地
-------------	-------------	-----------	-------

II 713	15	<div style="border: 1px solid black; border-radius: 50%; padding: 5px; display: inline-block;">金属標</div> ・ 鋌 ・ 木杭 キザミ
要 図		


青葉区青葉台一丁目七番二地先

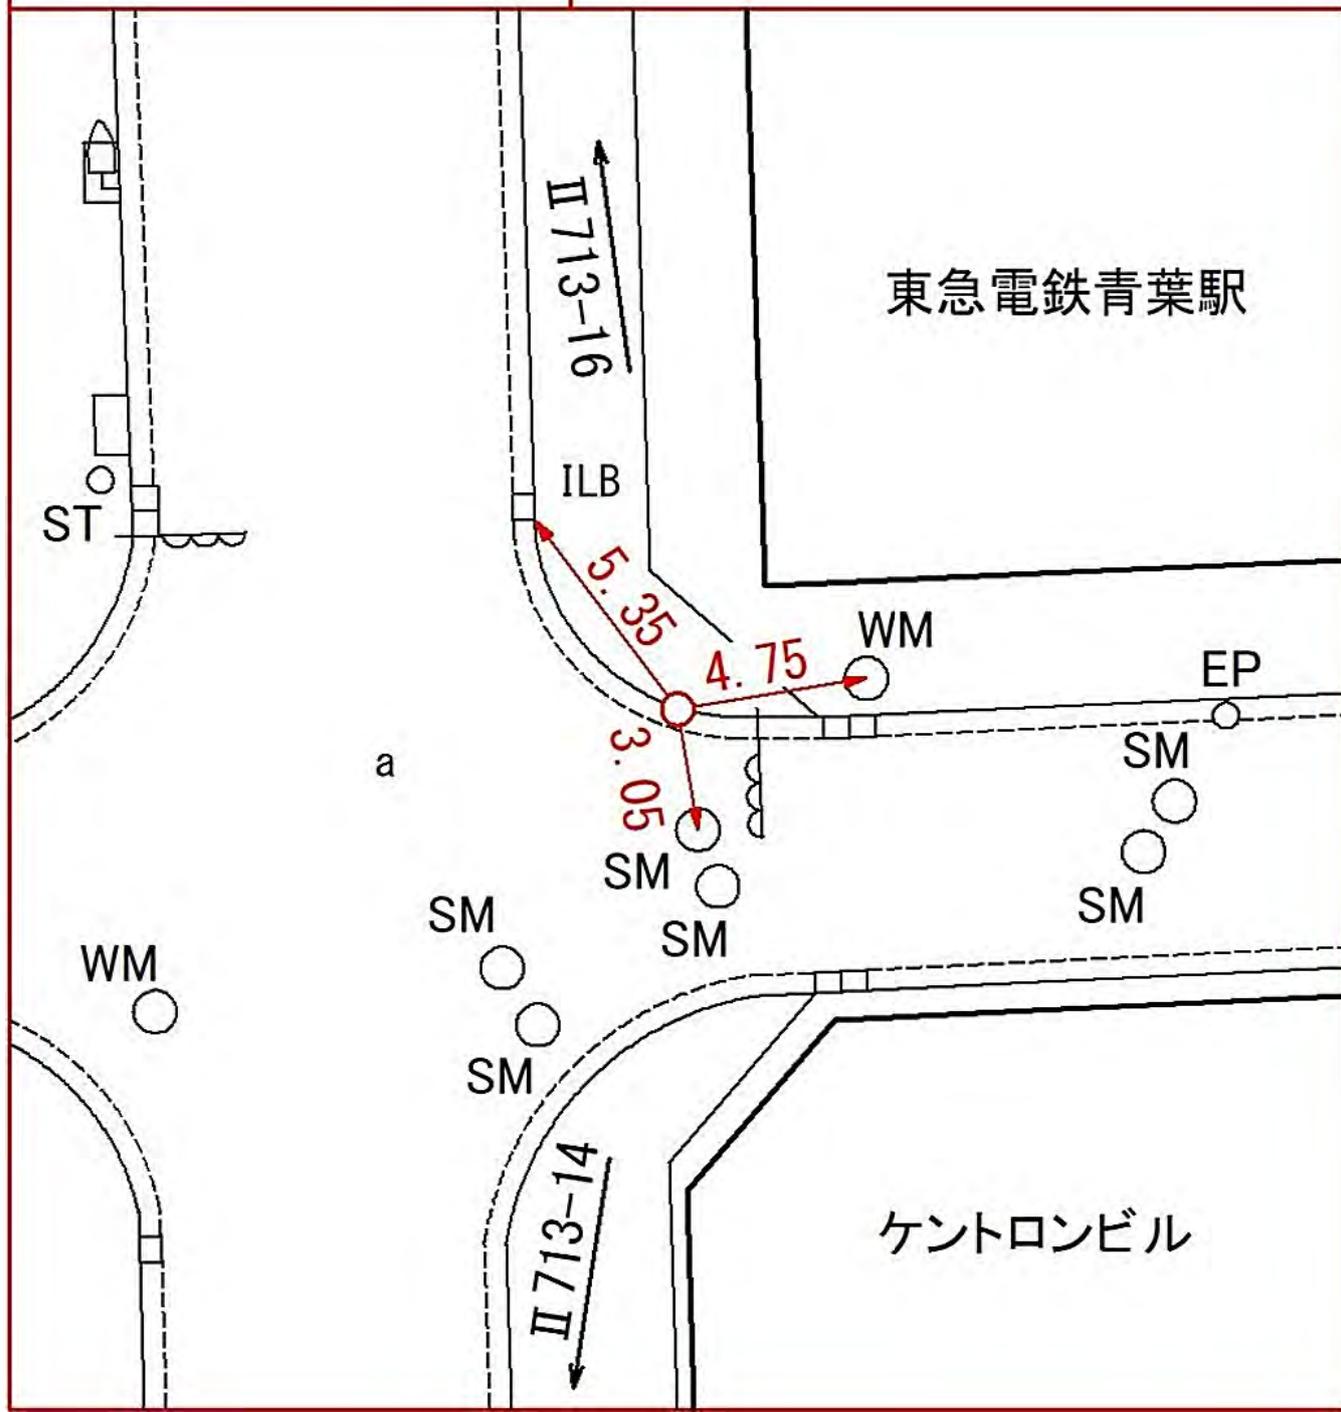

東急電鉄青葉駅

ケントロンビル


線番号	点番号	標識ノ種類	所在地
II 713	16	<div style="border: 1px solid black; border-radius: 50%; padding: 5px; display: inline-block;">金属標</div> ・ 鋳 ・ 木杭 キザミ	青葉区青葉台二丁目九番一地先
要 図			

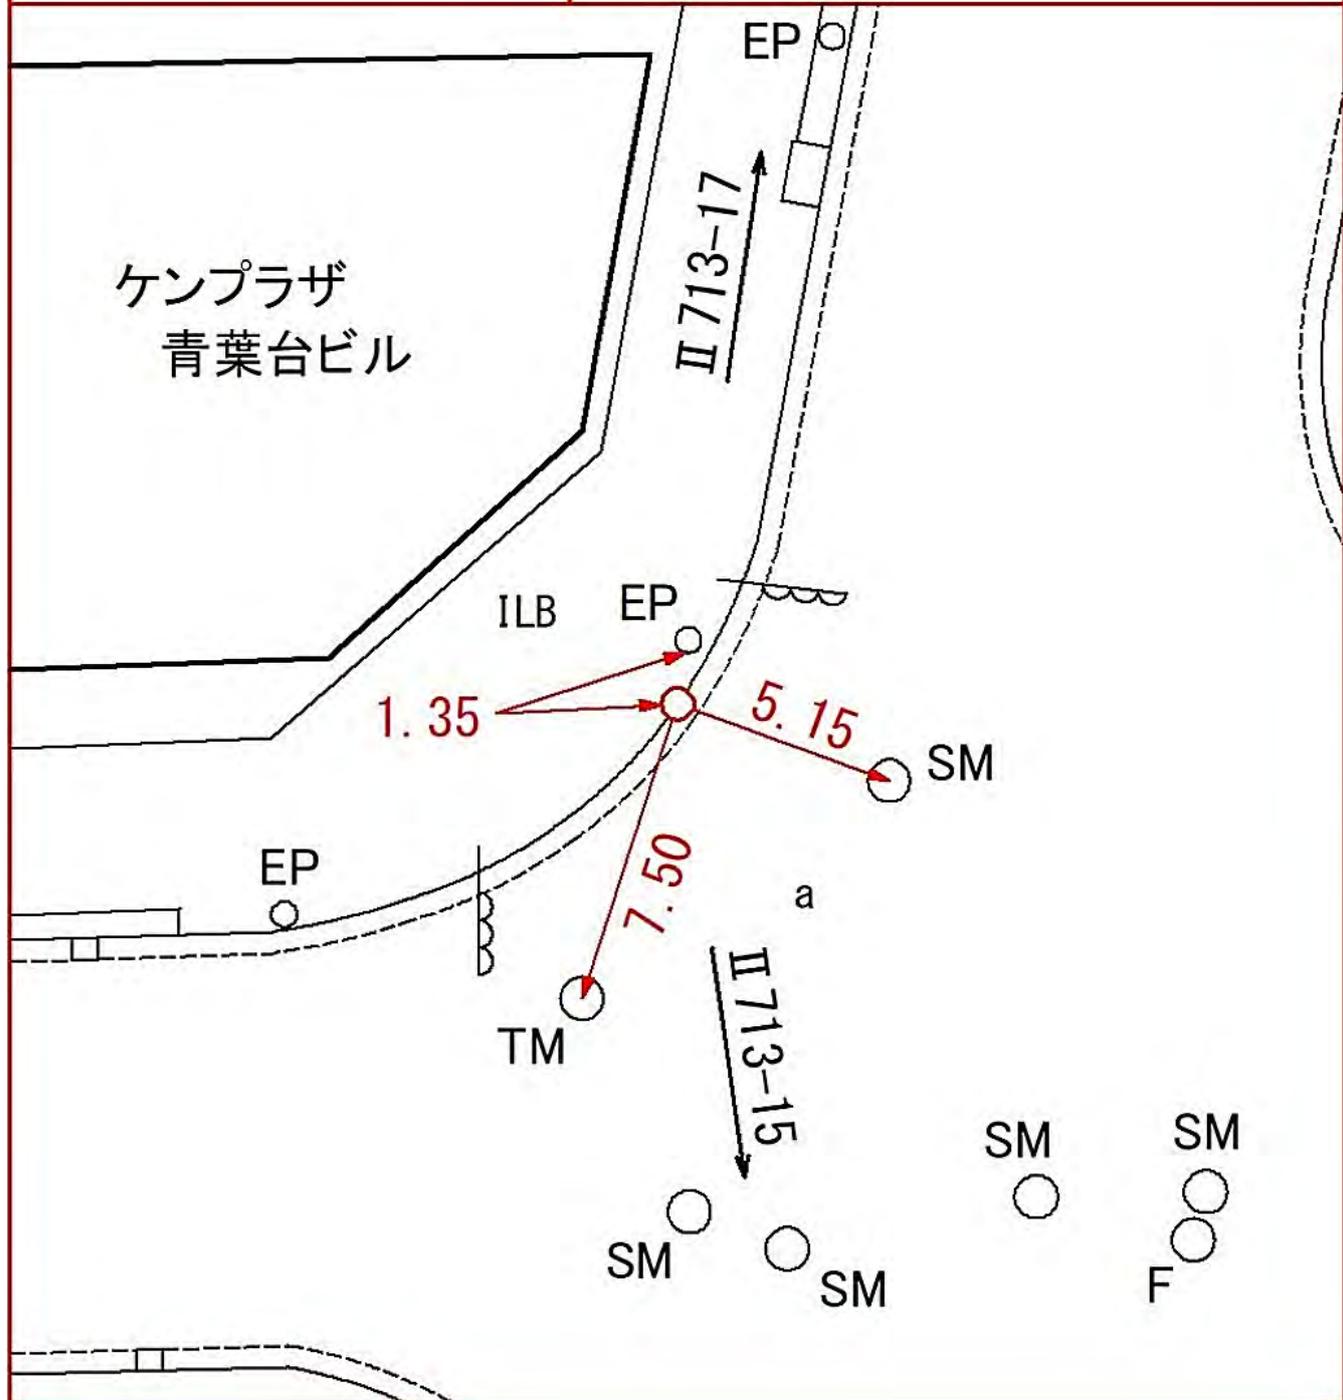


線番号	点番号	標識の種類	所在地
-----	-----	-------	-----

II 713	18	<div style="border: 1px solid black; border-radius: 50%; padding: 5px; display: inline-block;">金属標</div> ・ 鋏 ・ 木杭 キザミ	青葉区青葉台一丁目一〇番三地先
--------	----	--	-----------------


要 図

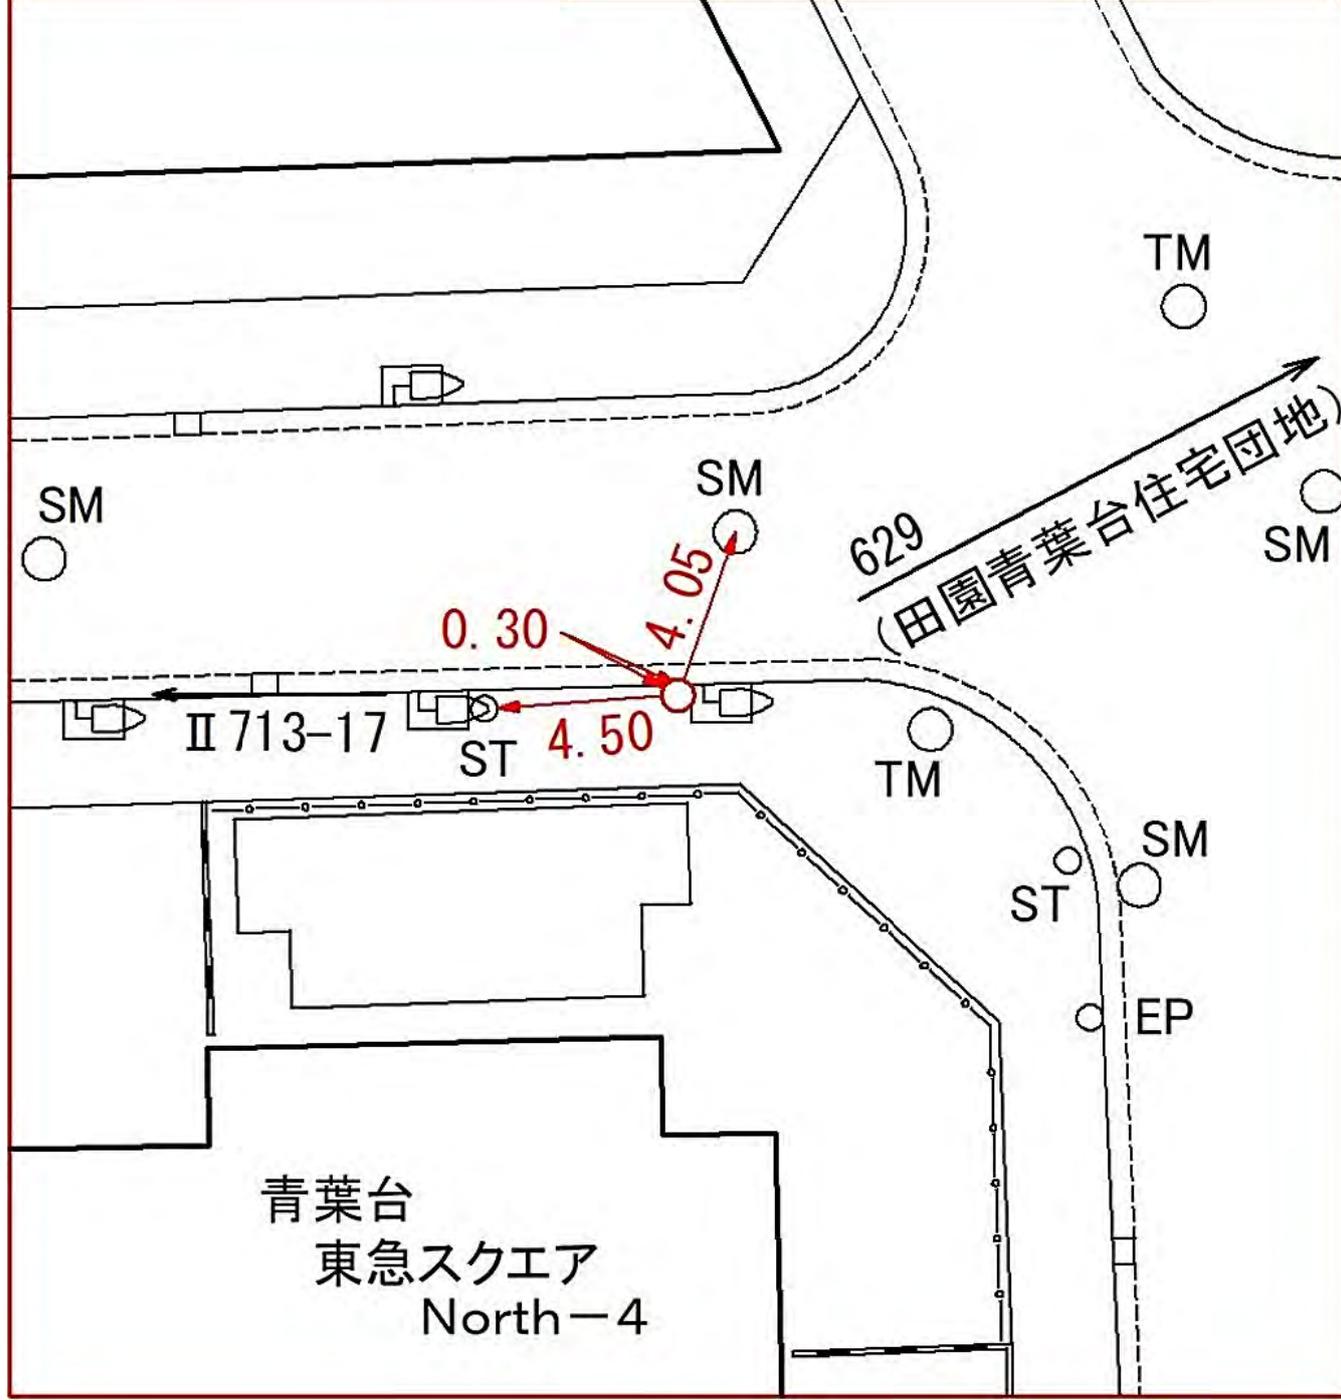

線 番 号	点 番 号	標 識 ノ 種 類	所 在 地
Ⅱ713	19	<span style="border: 1px solid black; border-radius: 50%; padding: 2px;">金属標</span> ・鋌・木杭 キザミ	青葉区松風台四八番一〇地先
要 図			

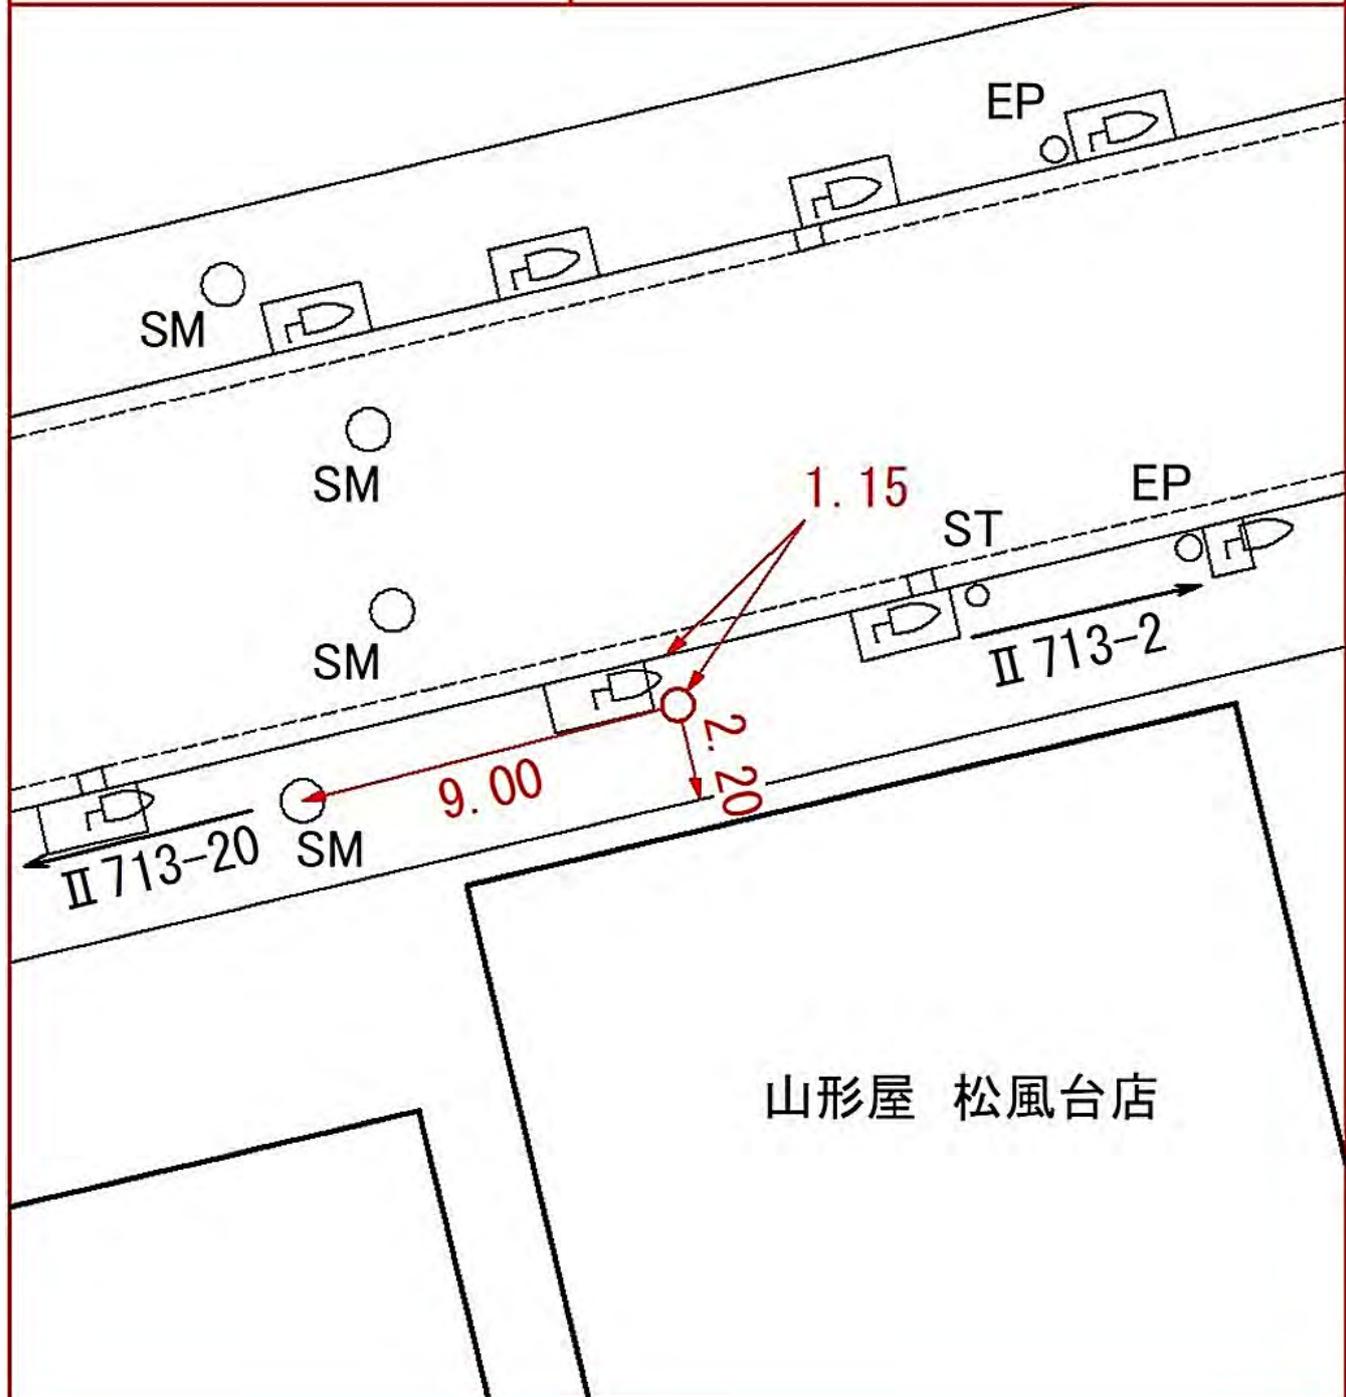

線 番 号	点 番 号	標 識 ノ 種 類	所 在 地
II 713	20	<div style="border: 1px solid black; border-radius: 50%; padding: 5px; display: inline-block;">金属標</div> ・ 鋳 ・ 木杭 キザミ	青葉区松風台三七番一〇地先
要 図			

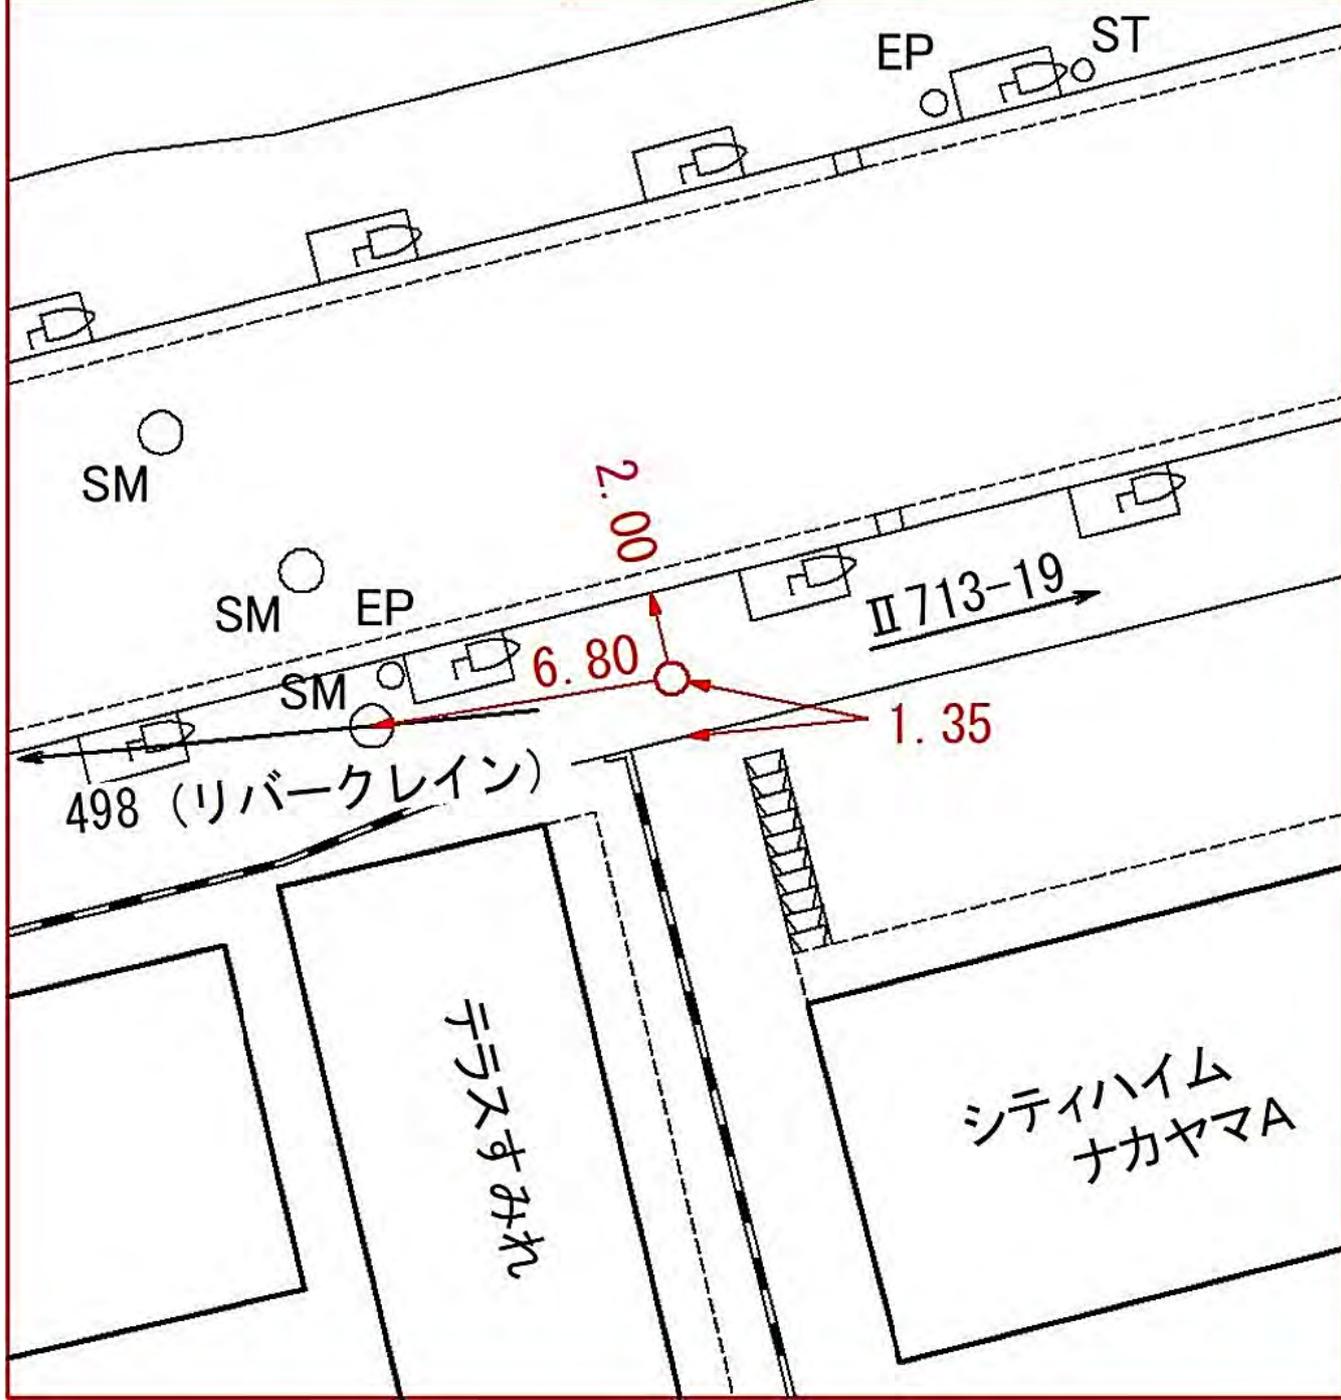


線 番 号	点 番 号	標 識 ノ 種 類	所 在 地
-------------	-------------	-----------	-------

II 714	1
--------	---

金属標・鋸・木杭  
キザミ

要 図

青葉区美しが丘西一丁目八番一地先

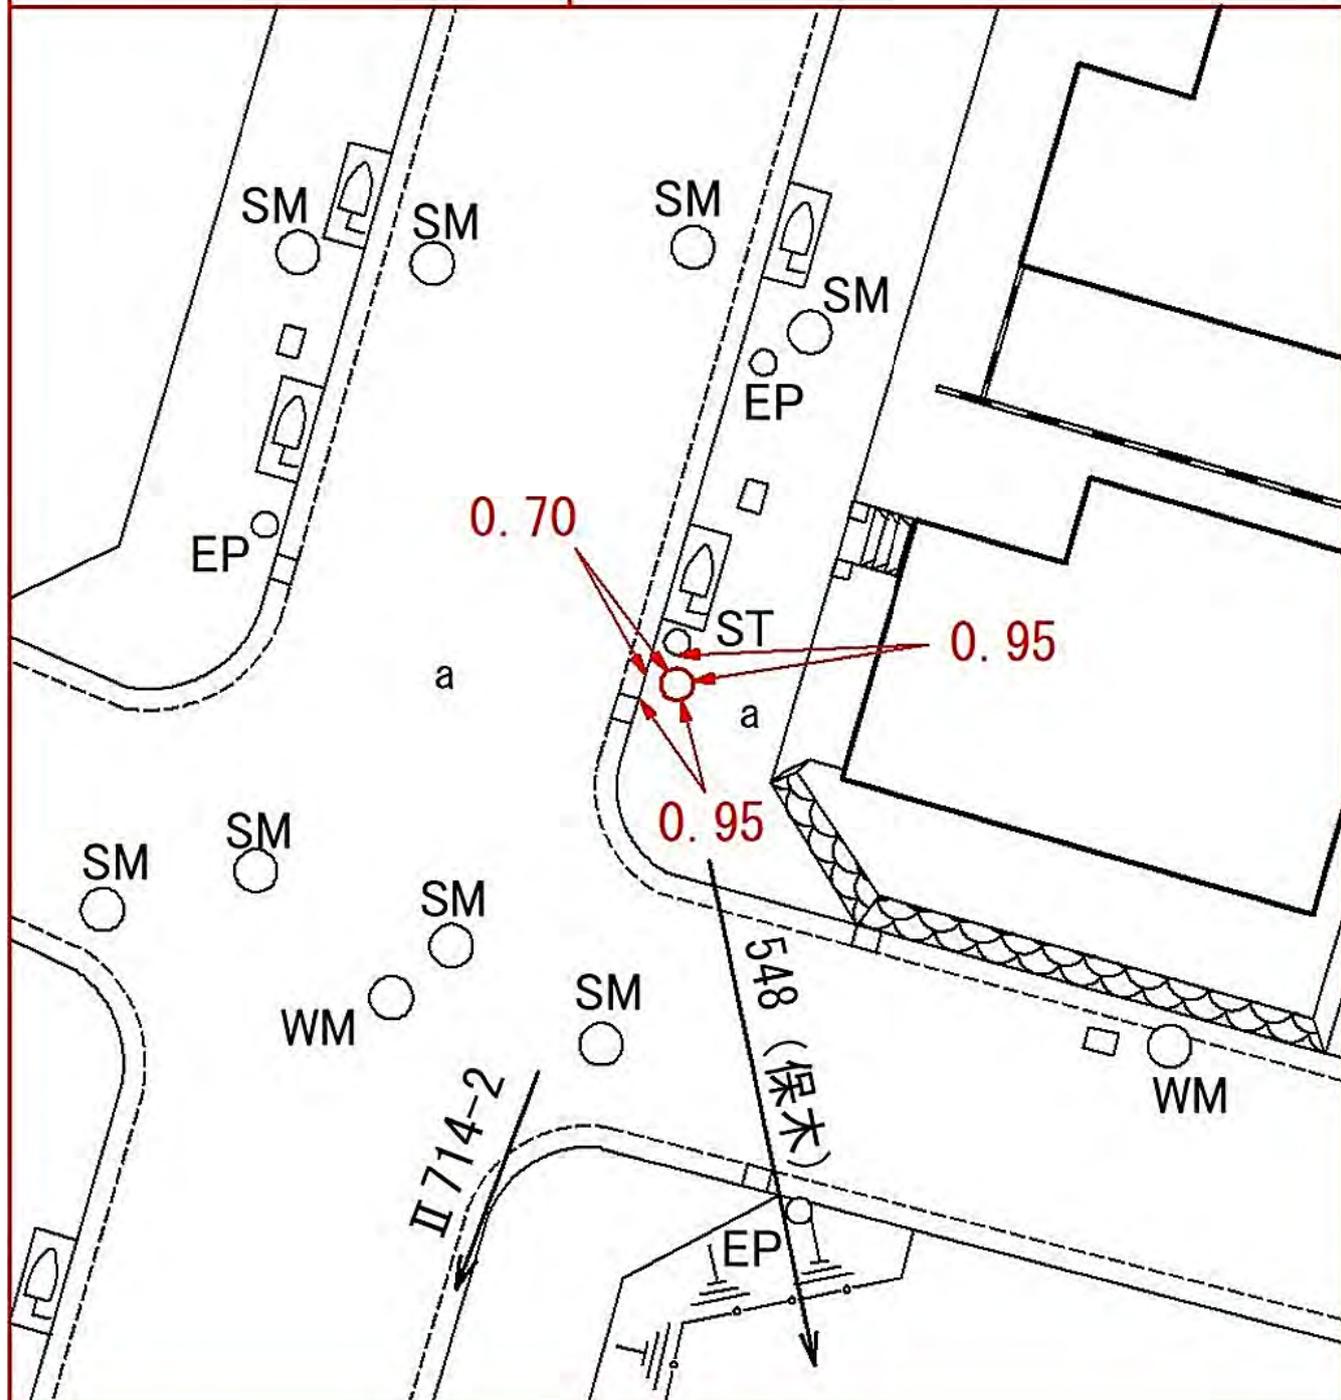

青葉区美しが丘西一丁目八番一地先

線番号	点番号	標識ノ種類	所在地
II 714	3	金属標・鋸・木杭 キザミ	青葉区美しが丘西二丁目六番一地先
要 図			



線 番 号	点 番 号	標 識 ノ 種 類	所 在 地
-------------	-------------	-----------	-------

II 714	4
--------	---

金属標・鋌・木杭  
キザミ

要 図

青葉区美しが丘西二丁目一一番一地先




線番号	点番号	標識ノ種類	所在地
-----	-----	-------	-----

II 714	5
--------	---


金属標・鋌・木杭  
 キザミ

要 図

青葉区美しが丘西二丁目一一番五地先

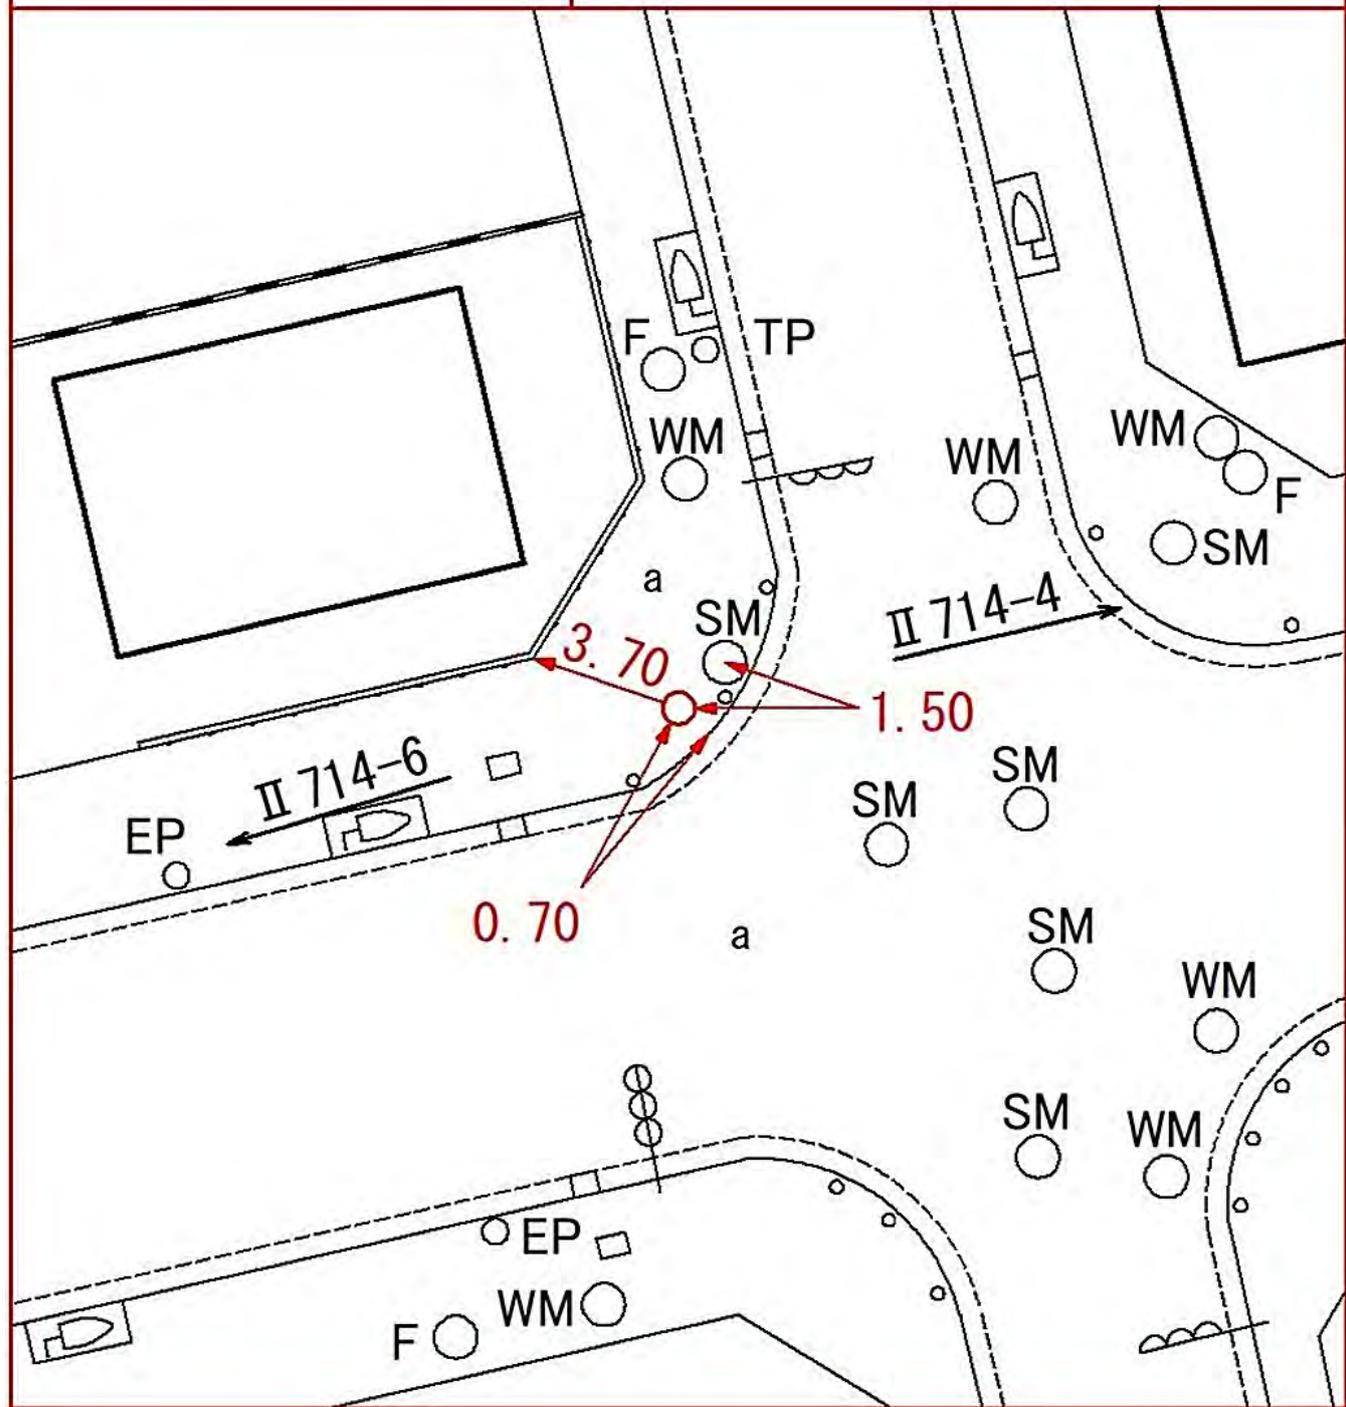

線番号	点番号	標識ノ種類	所在地
II 714	7	<div style="border: 1px solid black; border-radius: 50%; padding: 5px; display: inline-block;">金属標</div> ・鋳・木杭 キザミ	青葉区美しが丘西二丁目一五番八地先
要 図			

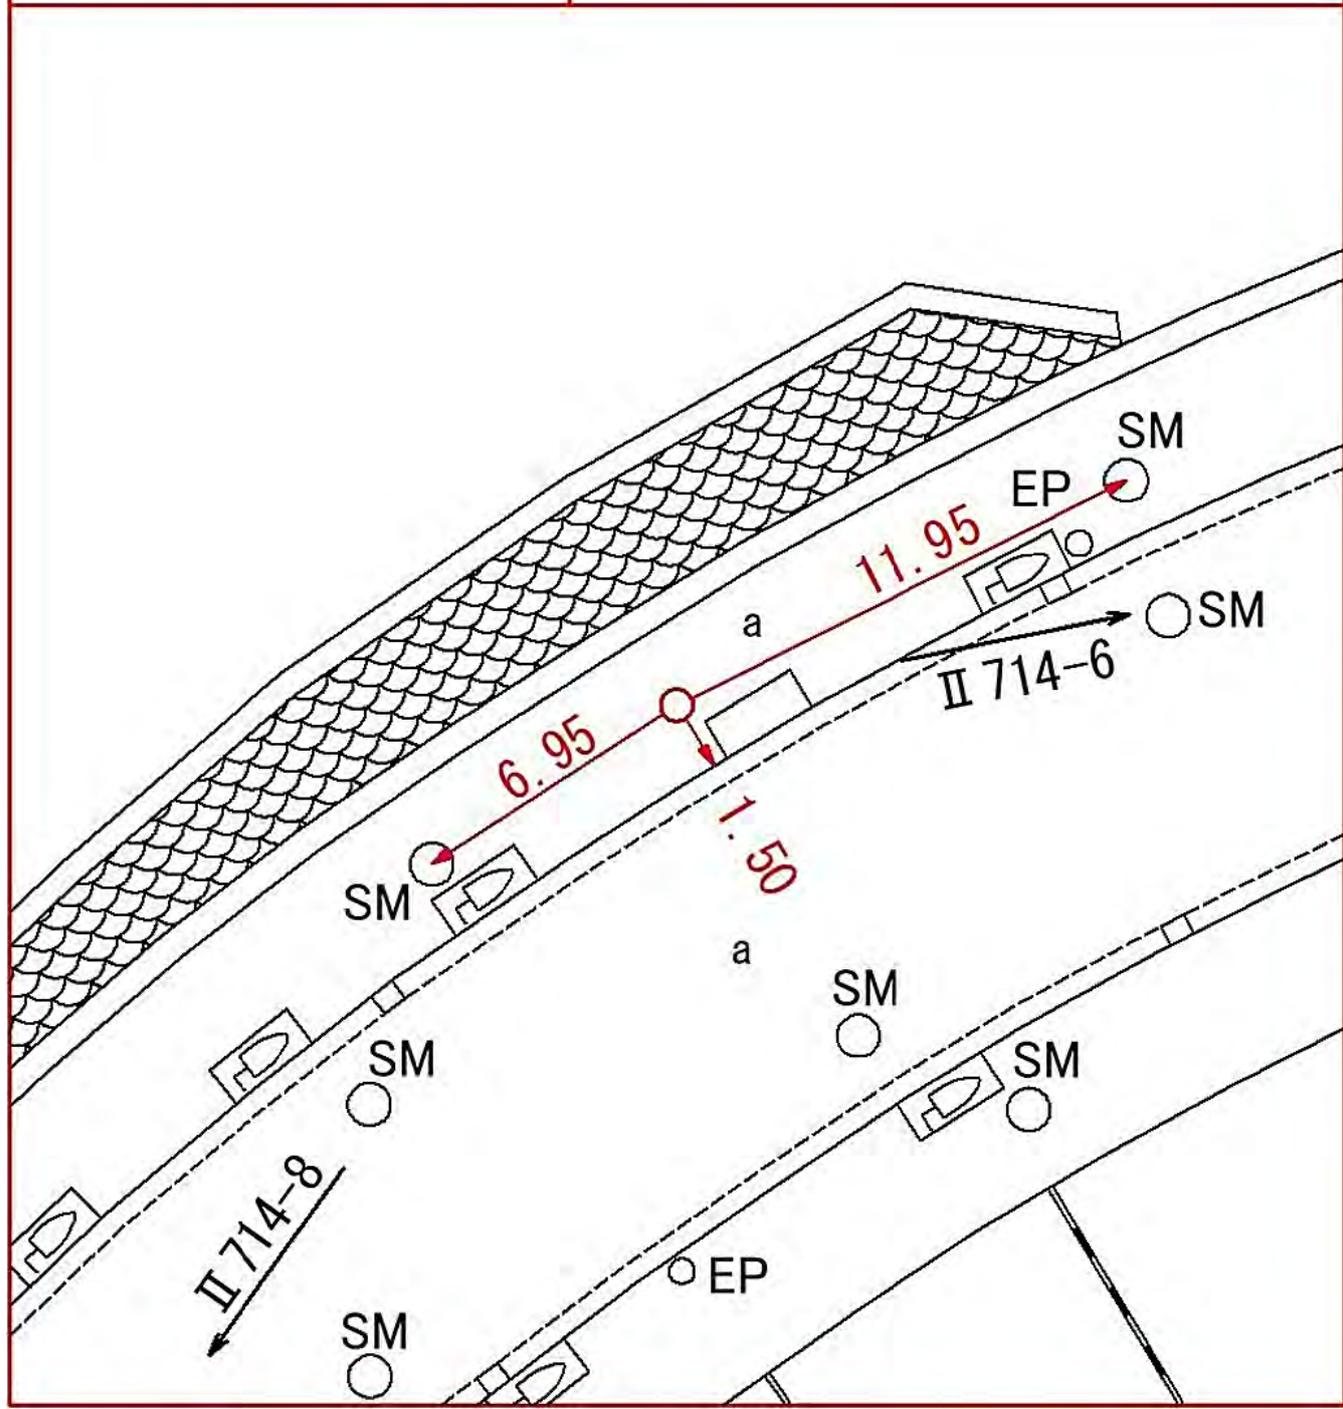

線 番 号	点 番 号	標 識 ノ 種 類	所 在 地
-------------	-------------	-----------	-------

II 714	8
--------	---

金属標・鋌・木杭  
キザミ

要 図

青葉区美しが丘西三丁目四八番一地先



所在地

青葉区美しが丘西三丁目四四番三八地先

標識ノ種類

金属標・鋳・木杭

キザミ


点番号

9

線番号

II 714

要 図

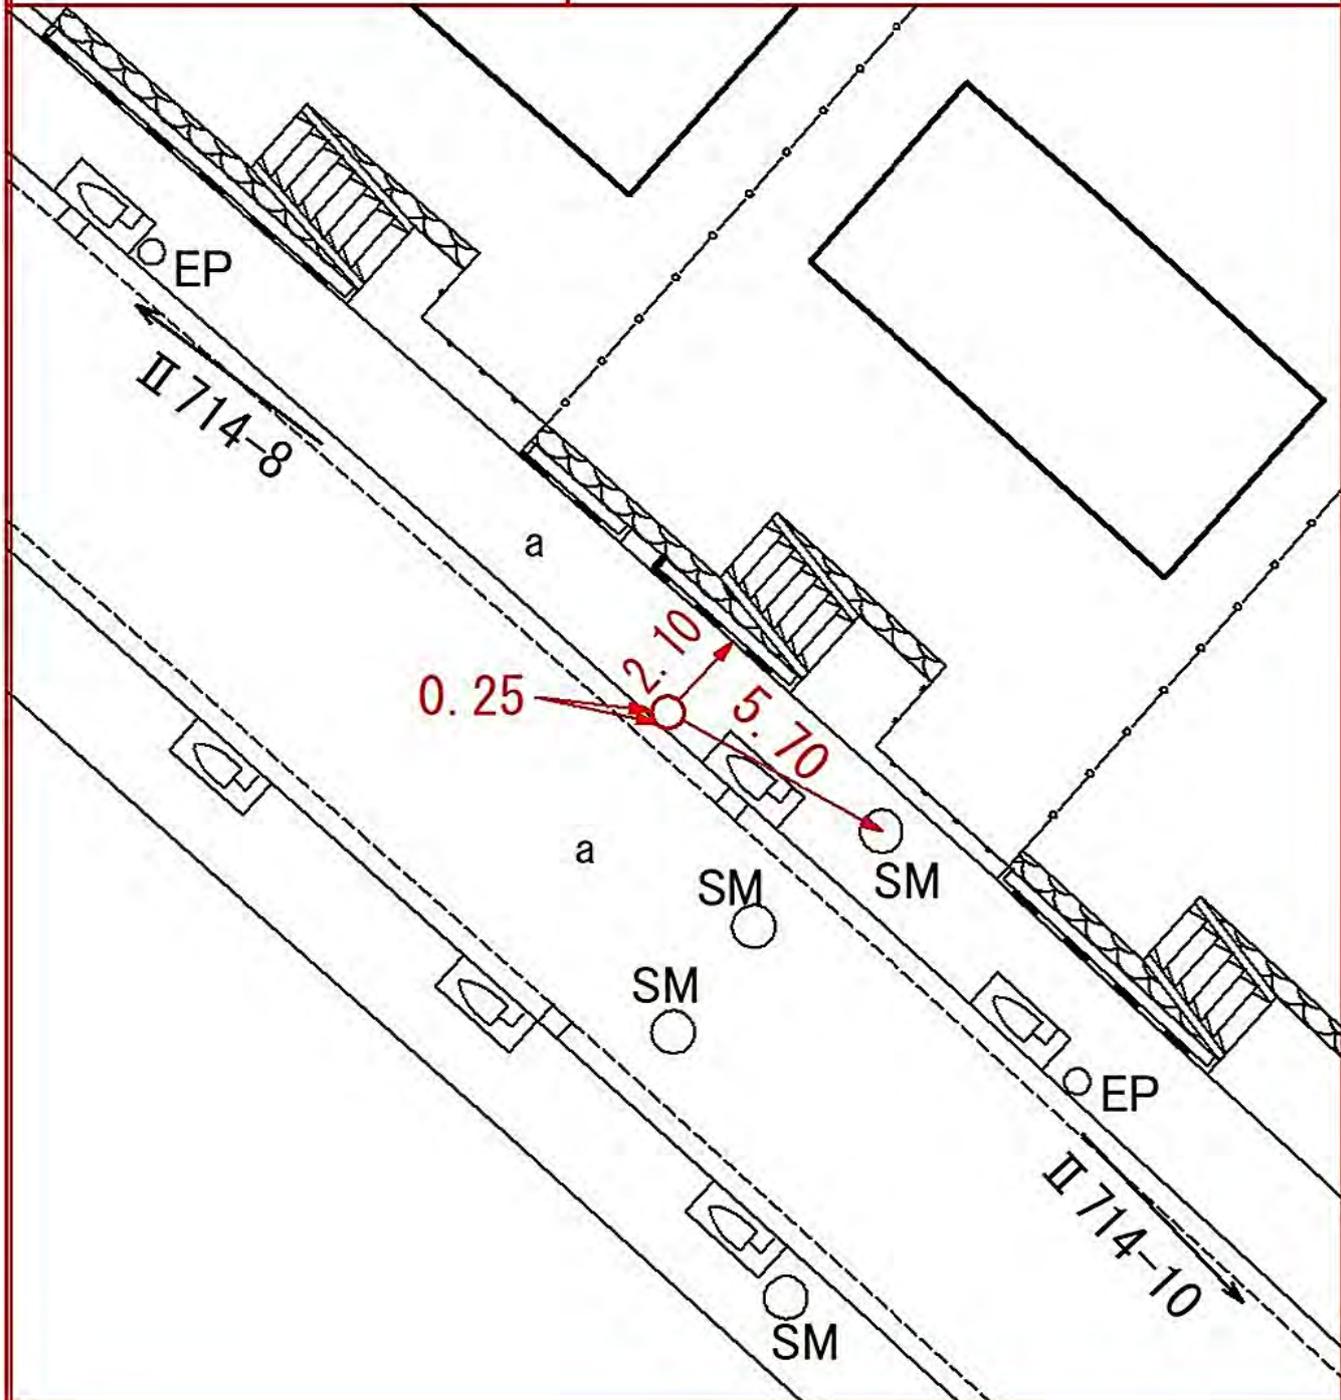

所在地

青葉区美しが丘西三丁目三五番六地先

標識ノ種類

金属標・鋳・木杭

キザミ


点番号

10

線番号

II 714

要 図

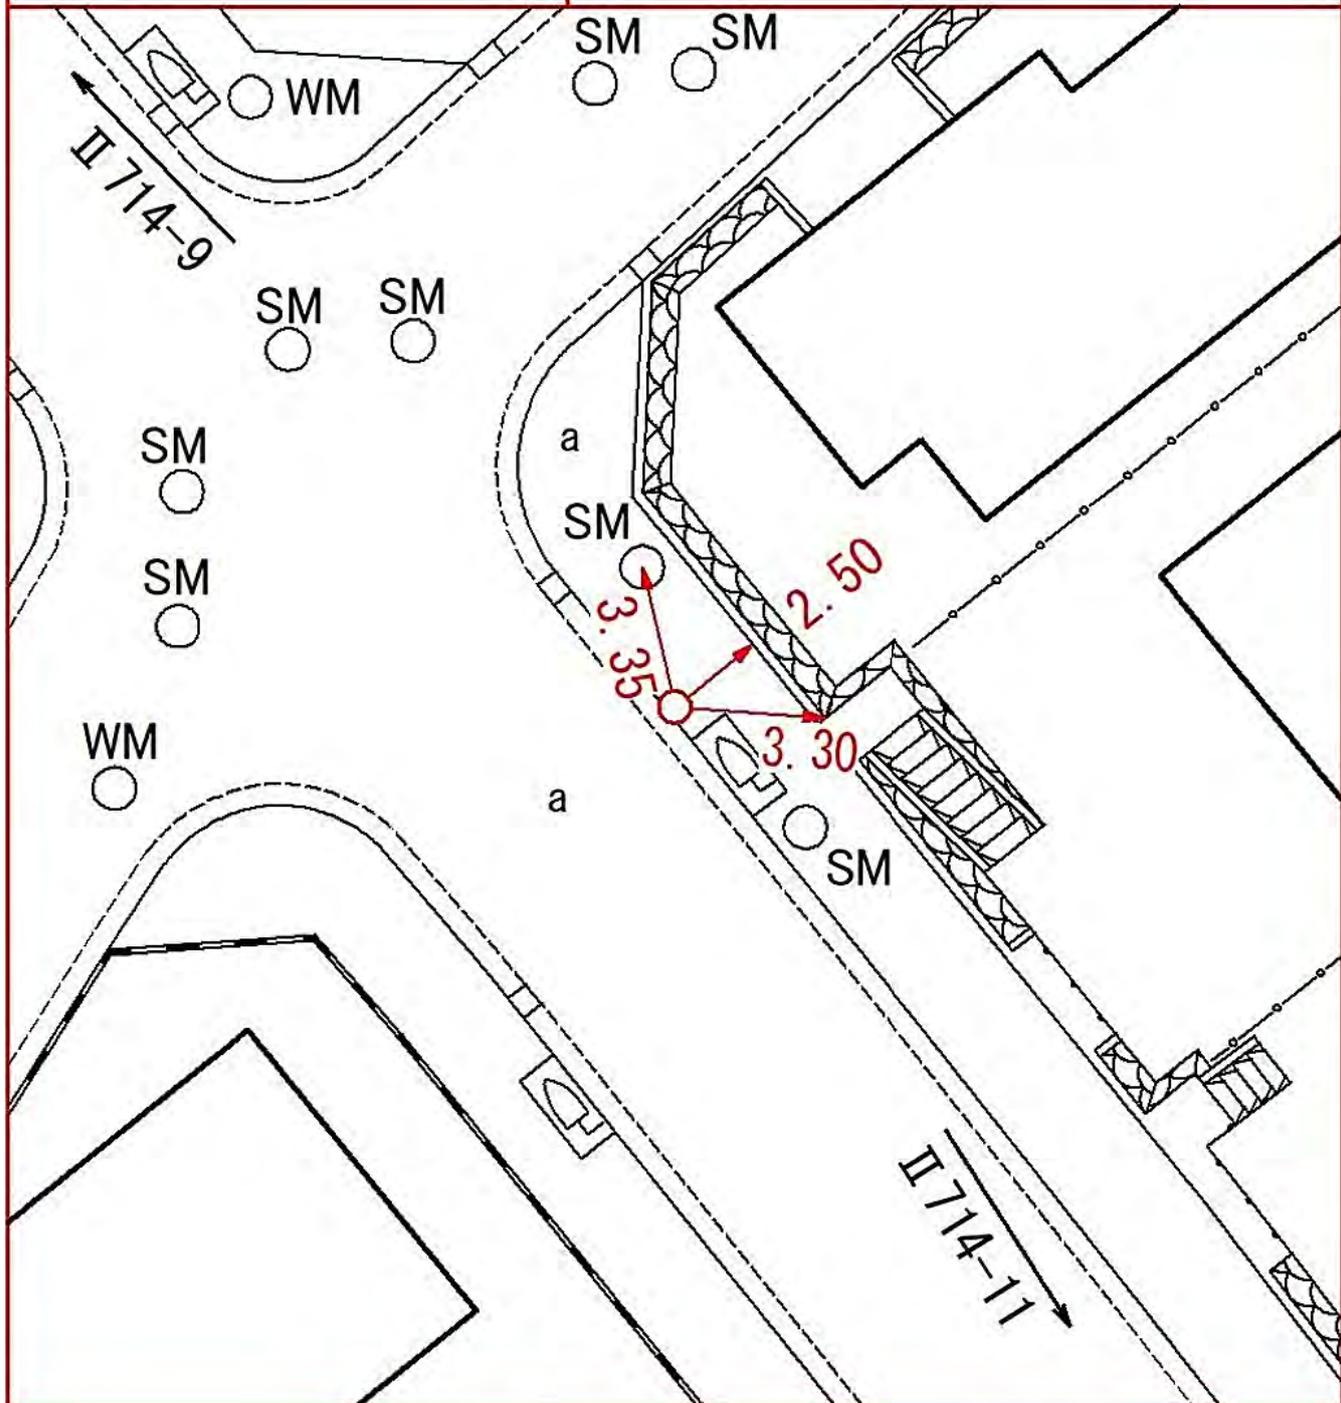


線 番 号	点 番 号	標 識 ノ 種 類	所 在 地
-------------	-------------	-----------	-------

II 714	11
--------	----

金属標・鋏・木杭  
キザミ

青葉区美しが丘西三丁目二〇番一地先

要 図

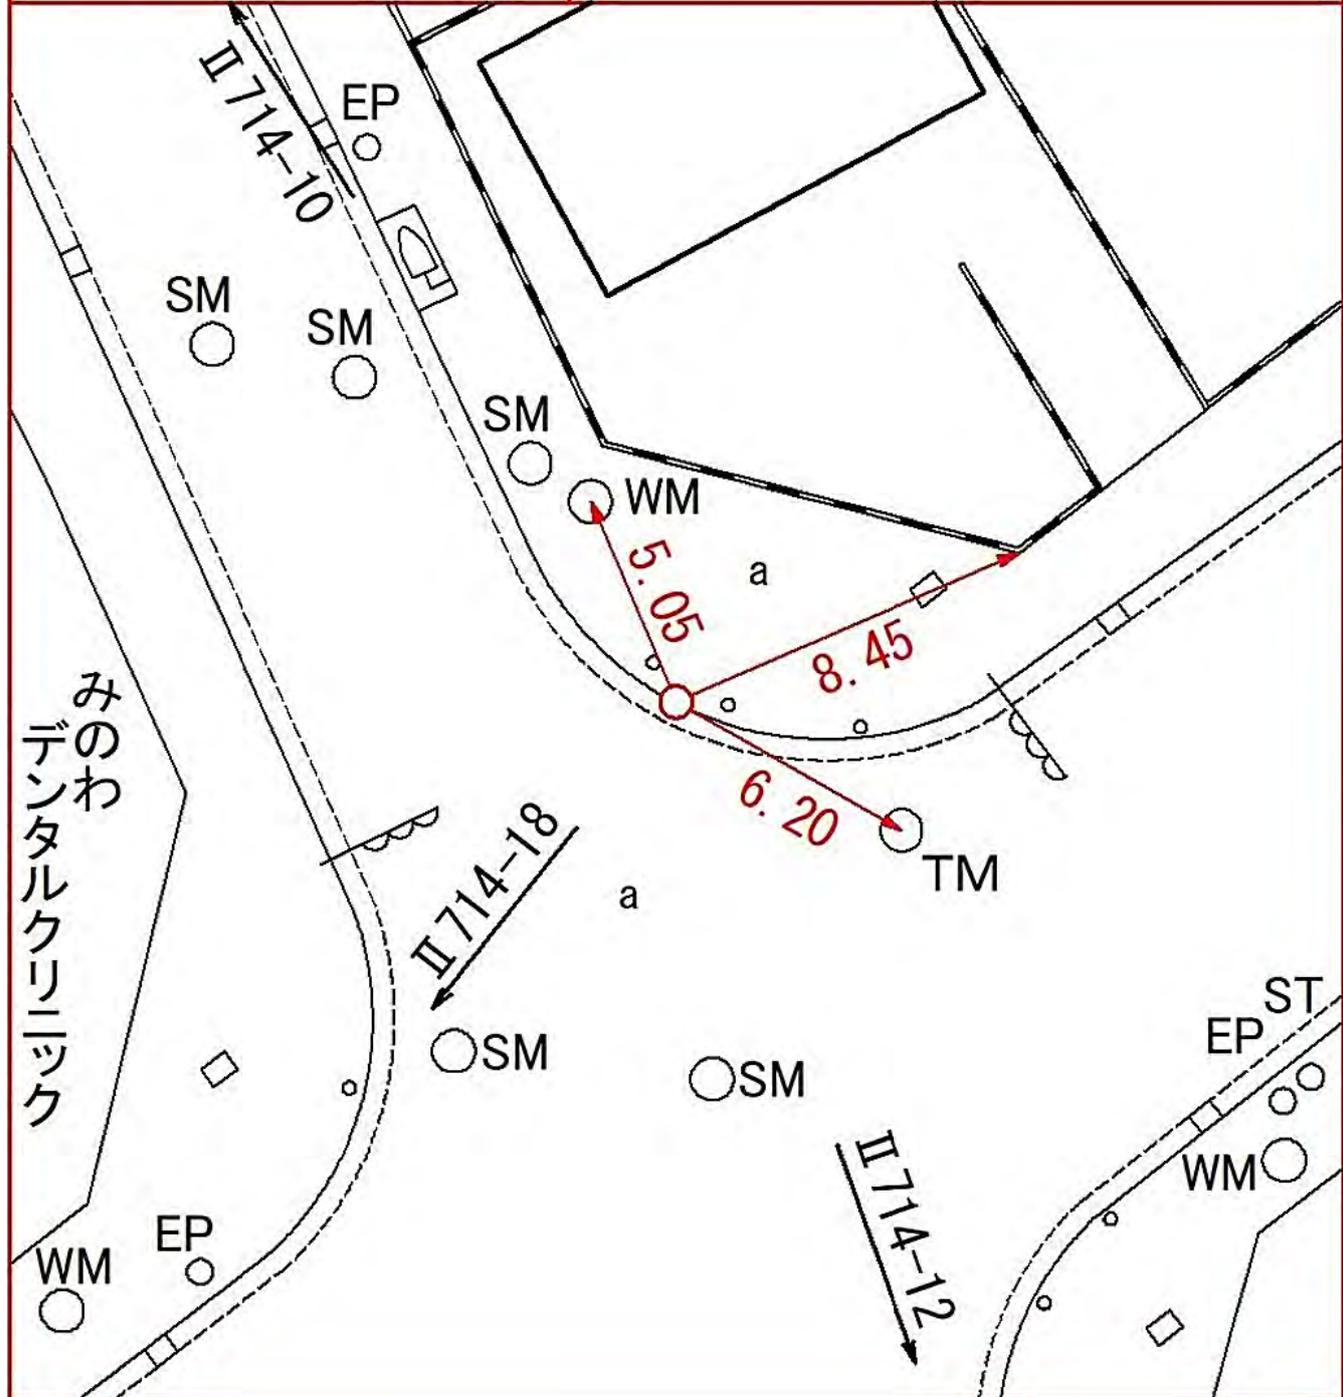

所在地

青葉区荳子田二丁目二九番四地先

標識ノ種類

金属標・鋏・木杭

キザミ

点番号

13


線番号

II 714

要 図



線番号	点番号	標識ノ種類	所在地
II714	14	<b>金属標</b> ・鋸・木杭 キザミ	青葉区すすき野三丁目四番二一九地先
要 図			

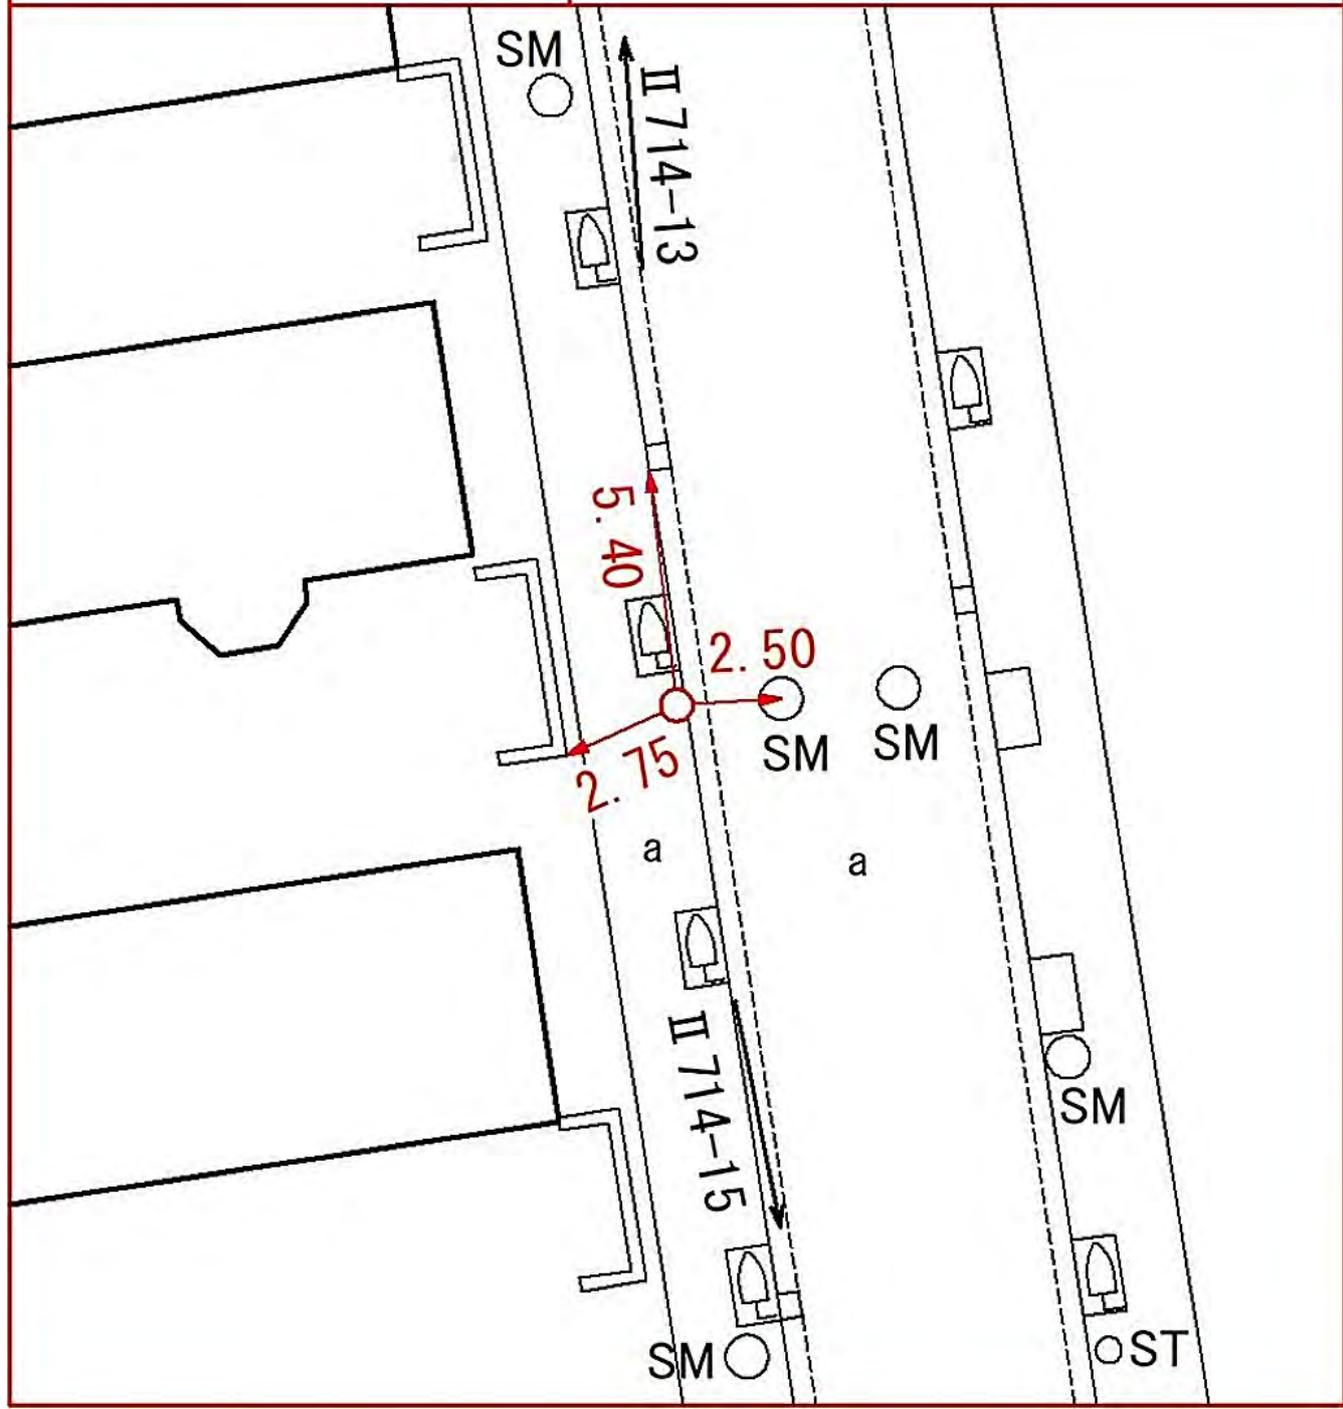


線番号	点番号	標識の種類	所在地
-----	-----	-------	-----

II 714	15
--------	----

金属標・鋌・木杭  
 キザミ

青葉区荻子田三丁目二番一 地先

要 図

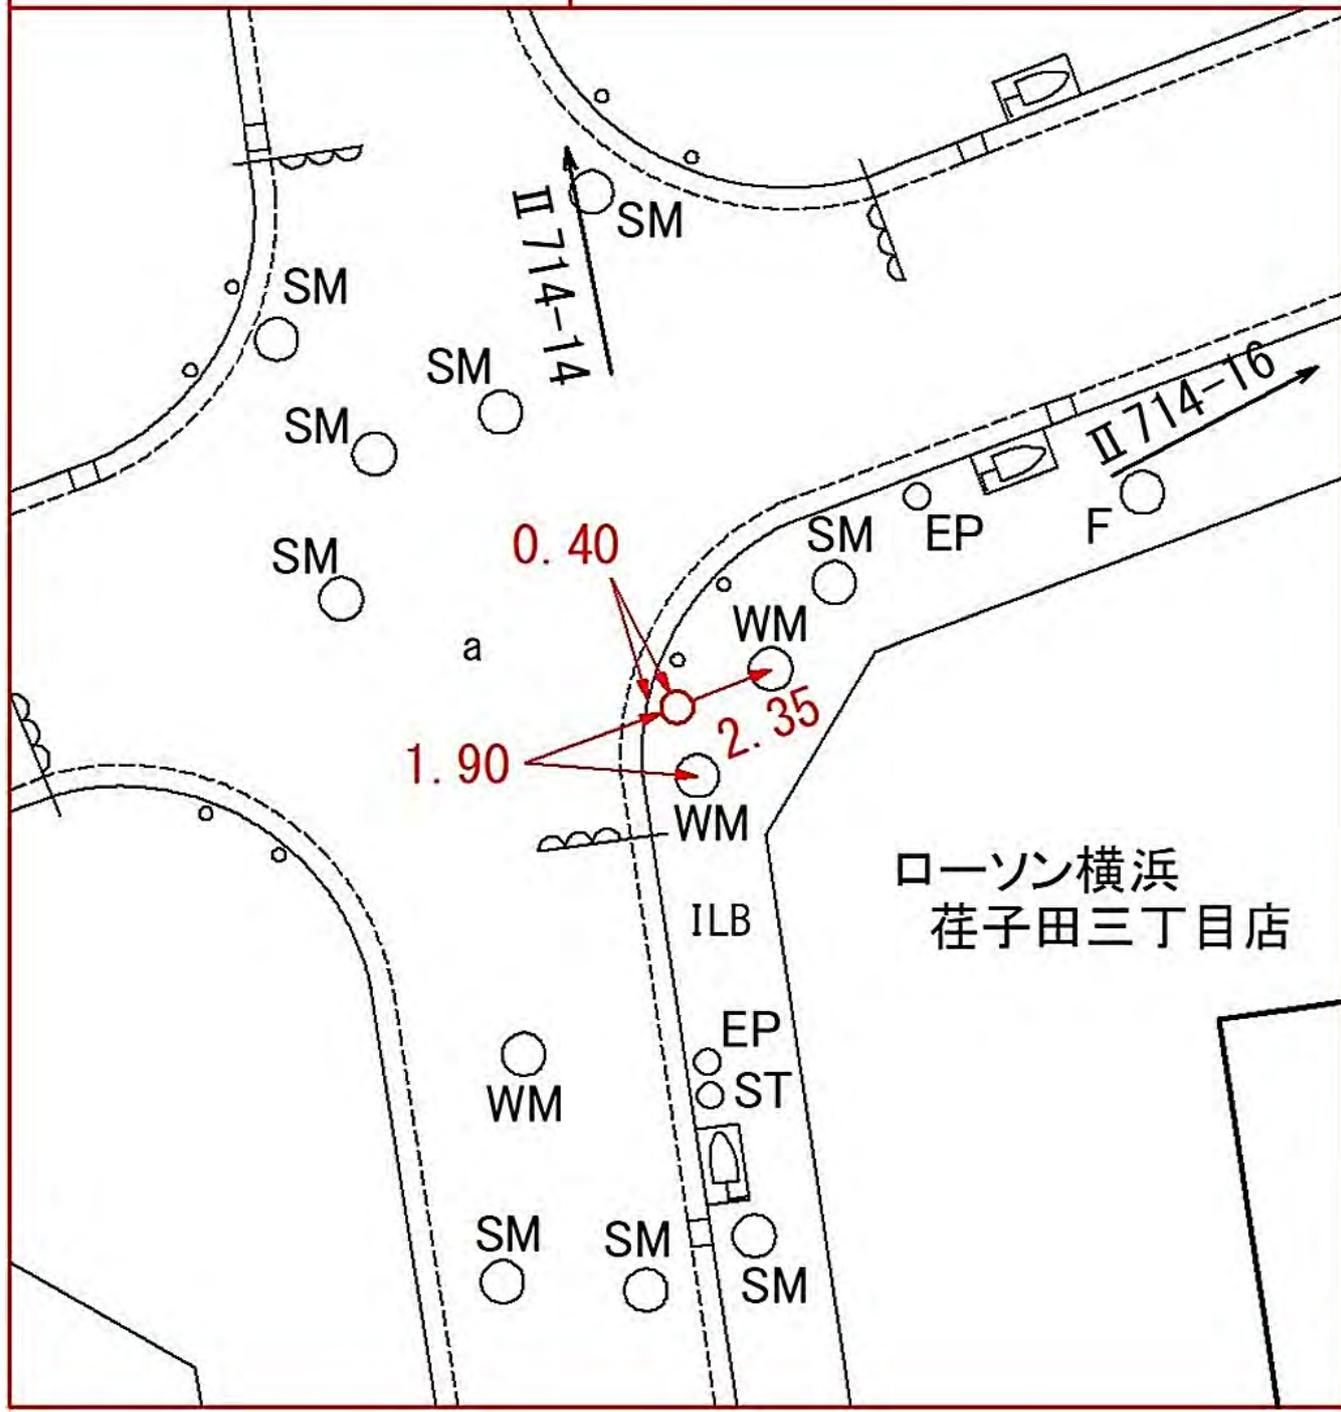


線 番 号	点 番 号	標 識 ノ 種 類	所 在 地
-------------	-------------	-----------	-------

II 714	16
--------	----

金属標・鋏・木杭  
キザミ

青葉区荳子田二丁目三番六地先

要 図

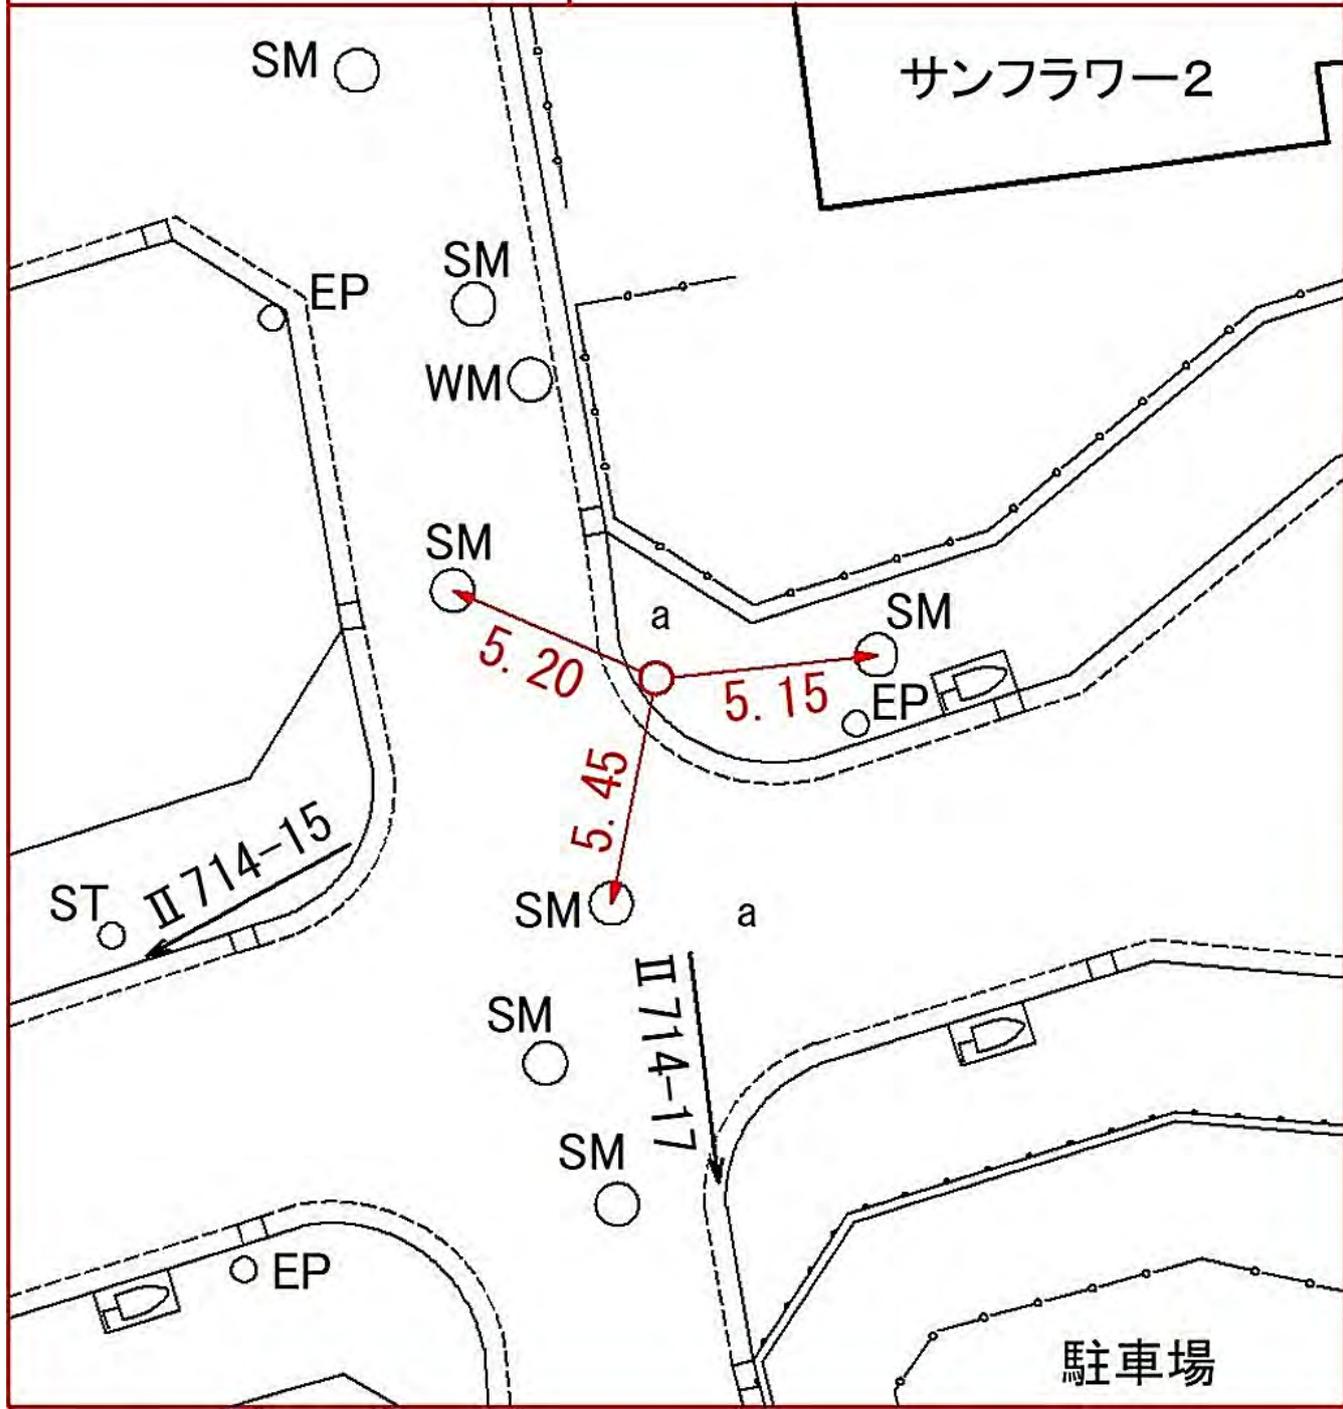


線 番 号	点 番 号	標 識 ノ 種 類	所 在 地
-------------	-------------	-----------	-------

II 714	18
--------	----


金属標・鋸・木杭  
キザミ

要 図

青葉区すすき野三丁目六番一地先

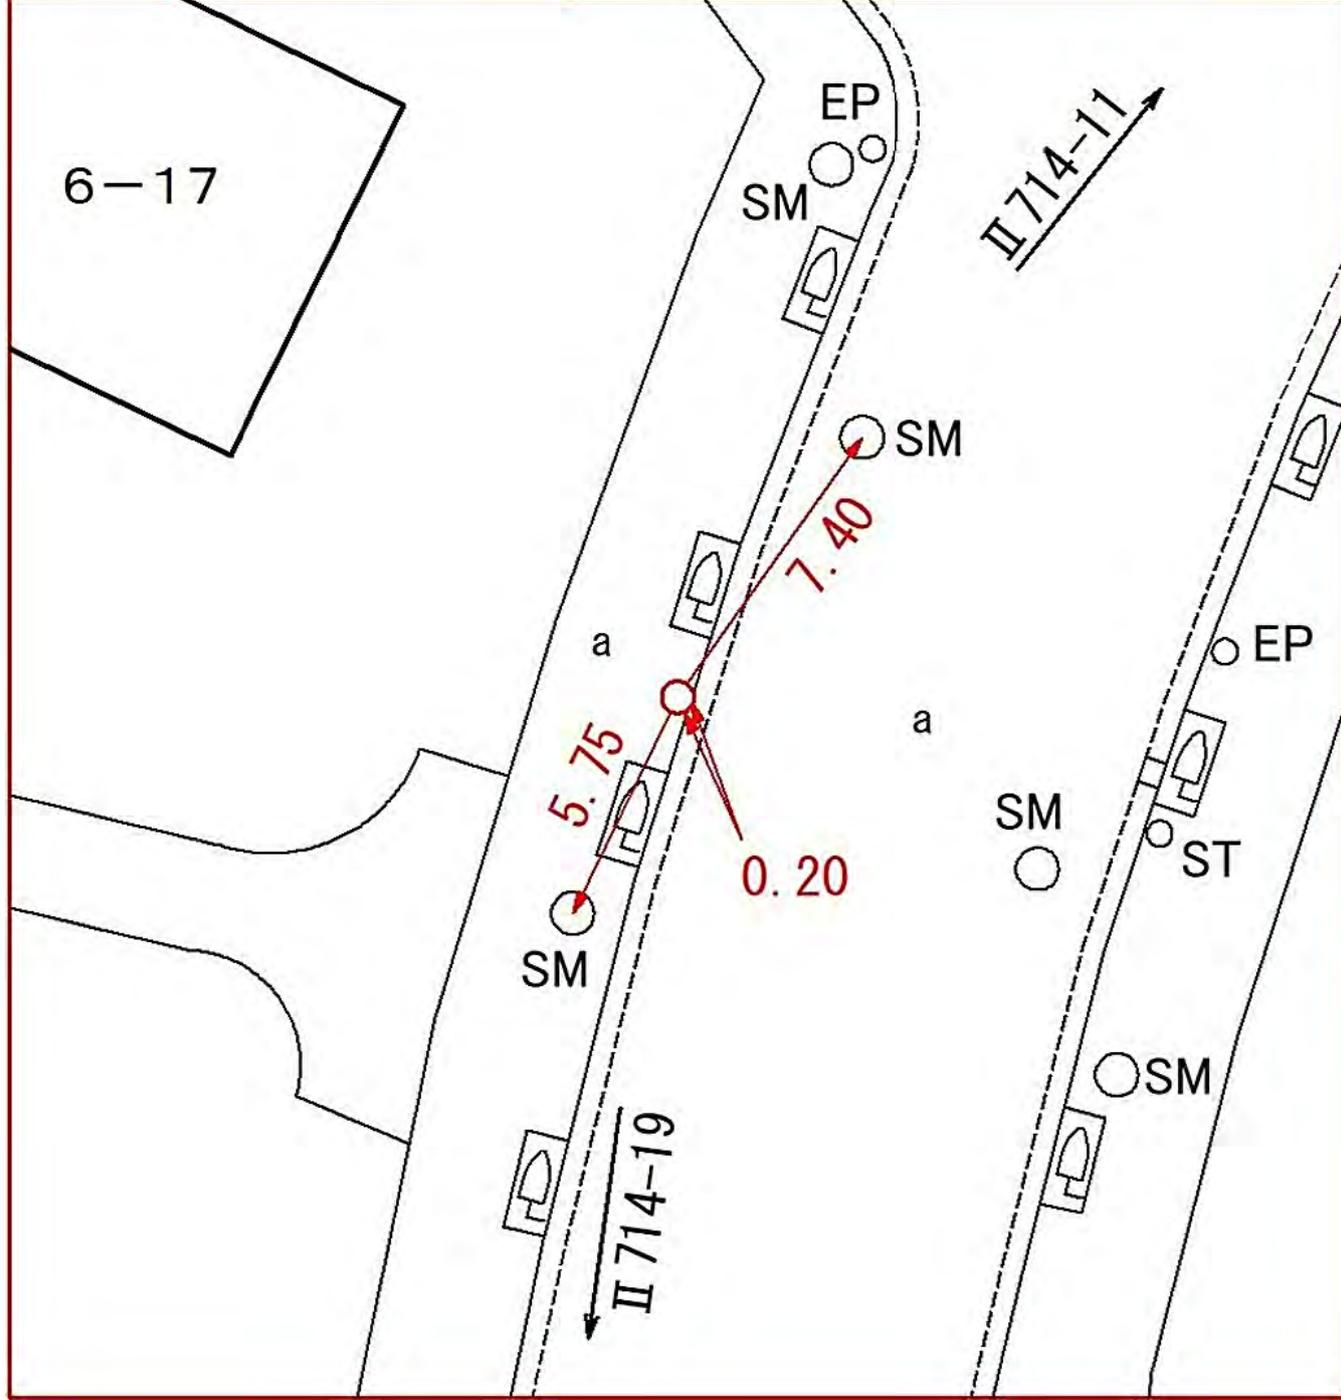


線番号	点番号	標識ノ種類	所在地
II 714	20	<div style="border: 1px solid black; border-radius: 50%; padding: 5px; display: inline-block;">金属標</div> ・鋌・木杭 キザミ	青葉区すすき野三丁目三番三地先
要 図			

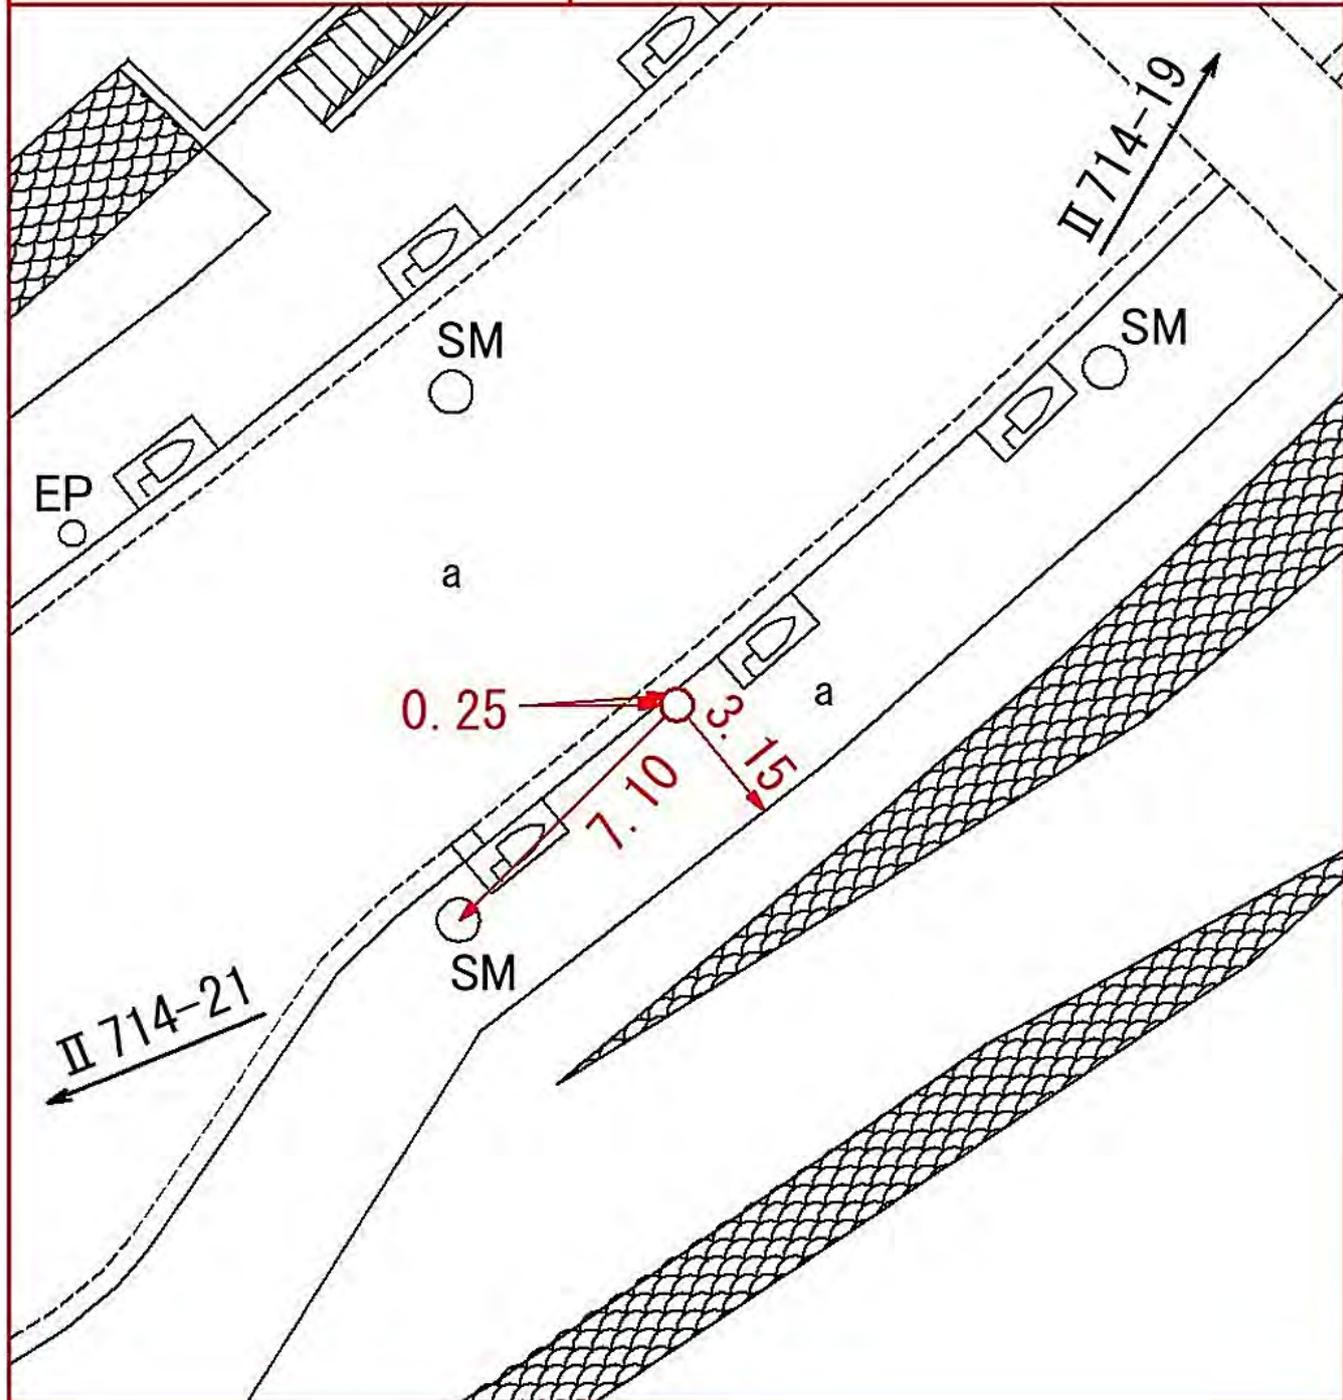

線 番 号	点 番 号	標 識 ノ 種 類	所 在 地
-------------	-------------	-----------	-------

II 714	21	<div style="border: 1px solid black; border-radius: 50%; padding: 5px; display: inline-block;">金属標</div> ・ 鋌 ・ 木杭 キザミ
要 図		

青葉区すすき野三丁目三番二地先

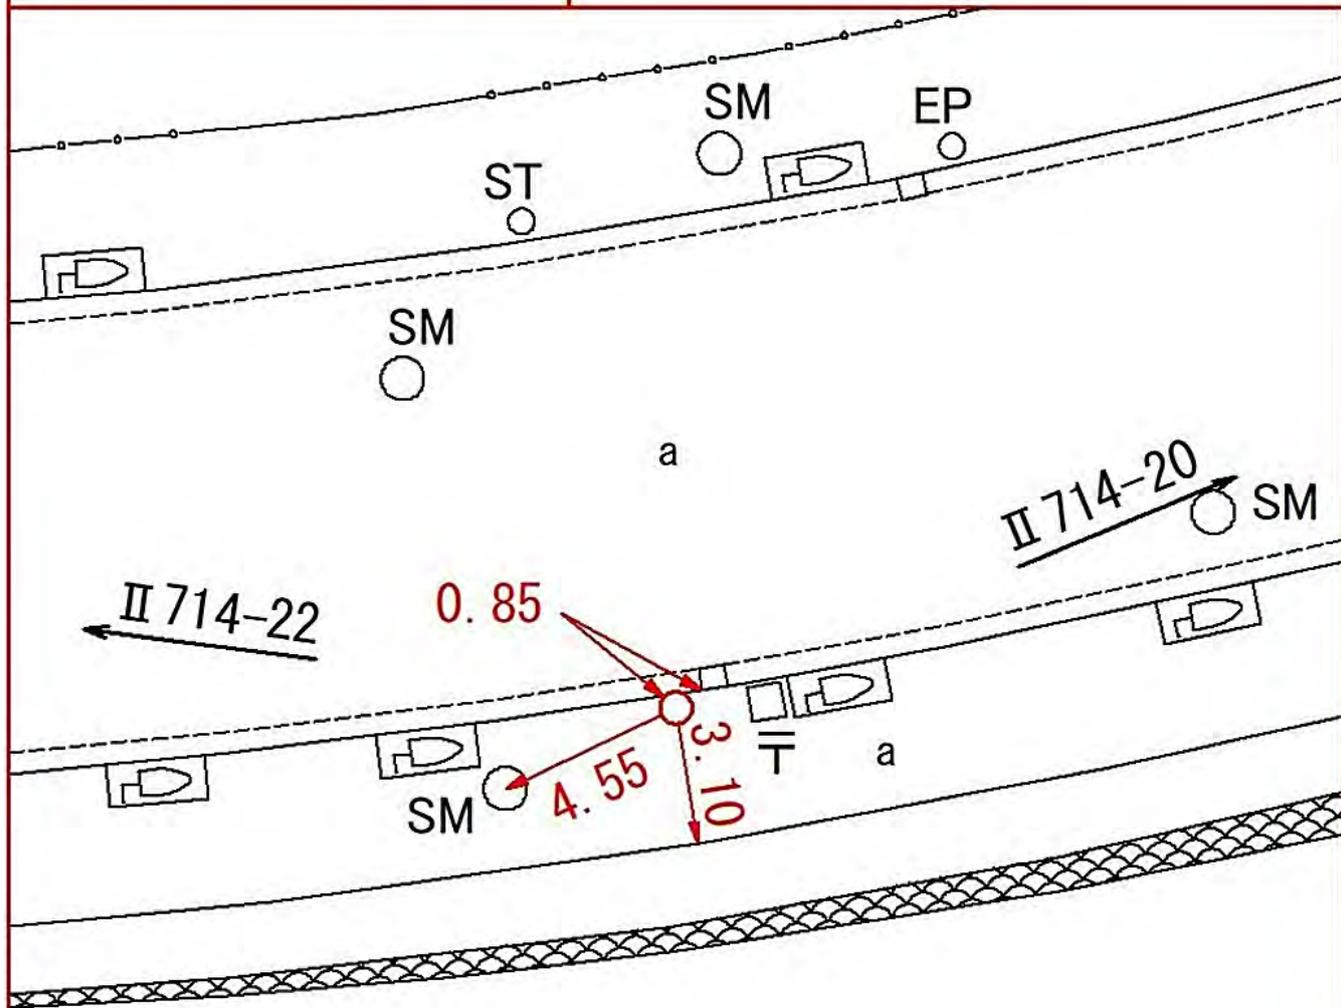


線 番 号	点 番 号	標 識 ノ 種 類	所 在 地
-------------	-------------	-----------	-------

II 714	22
--------	----

金属標・鋏・木杭  
キザミ

川崎市麻生区虹ヶ丘二丁目三番二地先

要 図

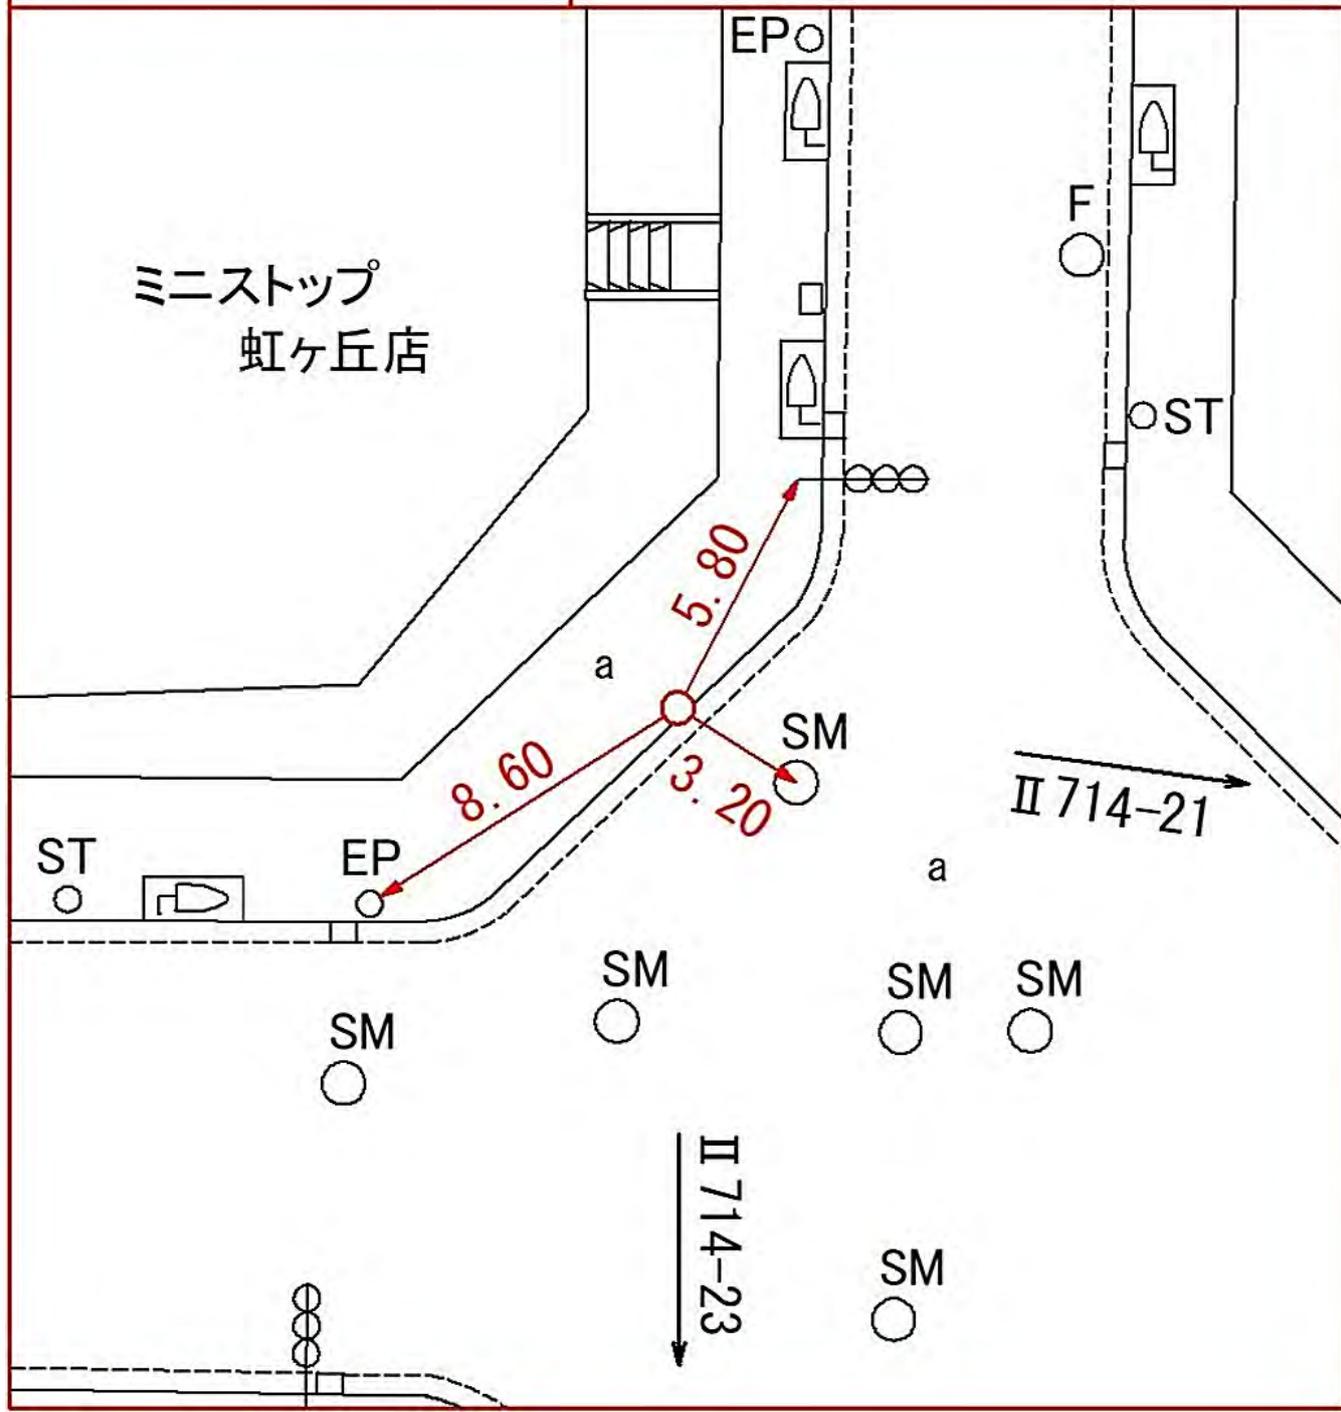

川崎市麻生区虹ヶ丘二丁目三番二地先


線 番 号	点 番 号	標 識 ノ 種 類	所 在 地
-------------	-------------	-----------	-------

II 714	24
--------	----


金属標・鋌・木杭  
キザミ

青葉区すすき野二丁目五番四地先


要 図

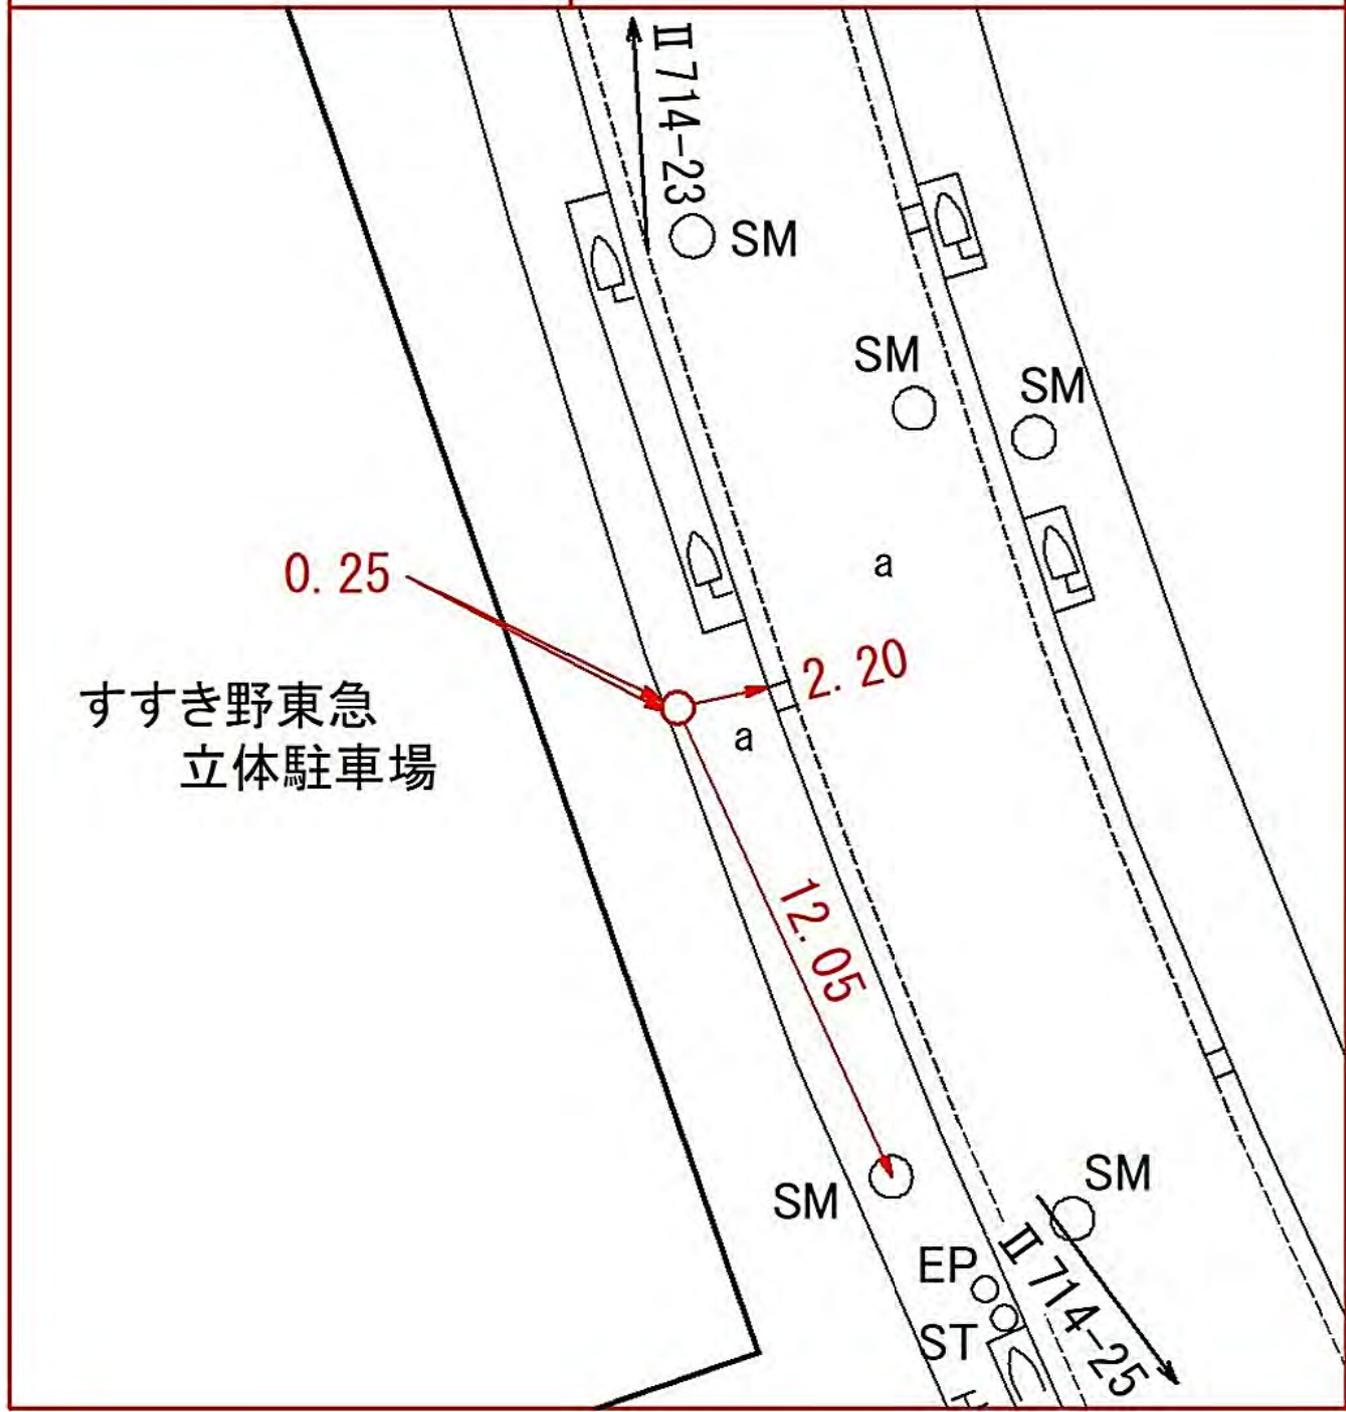


線 番 号	点 番 号	標 識 ノ 種 類	所 在 地
II 714	25	<div style="border: 1px solid black; border-radius: 50%; padding: 5px; display: inline-block;">金属標</div> ・ 鋌 ・ 木杭 キザミ	青葉区すすき野二丁目一番一〇地先
要 図			

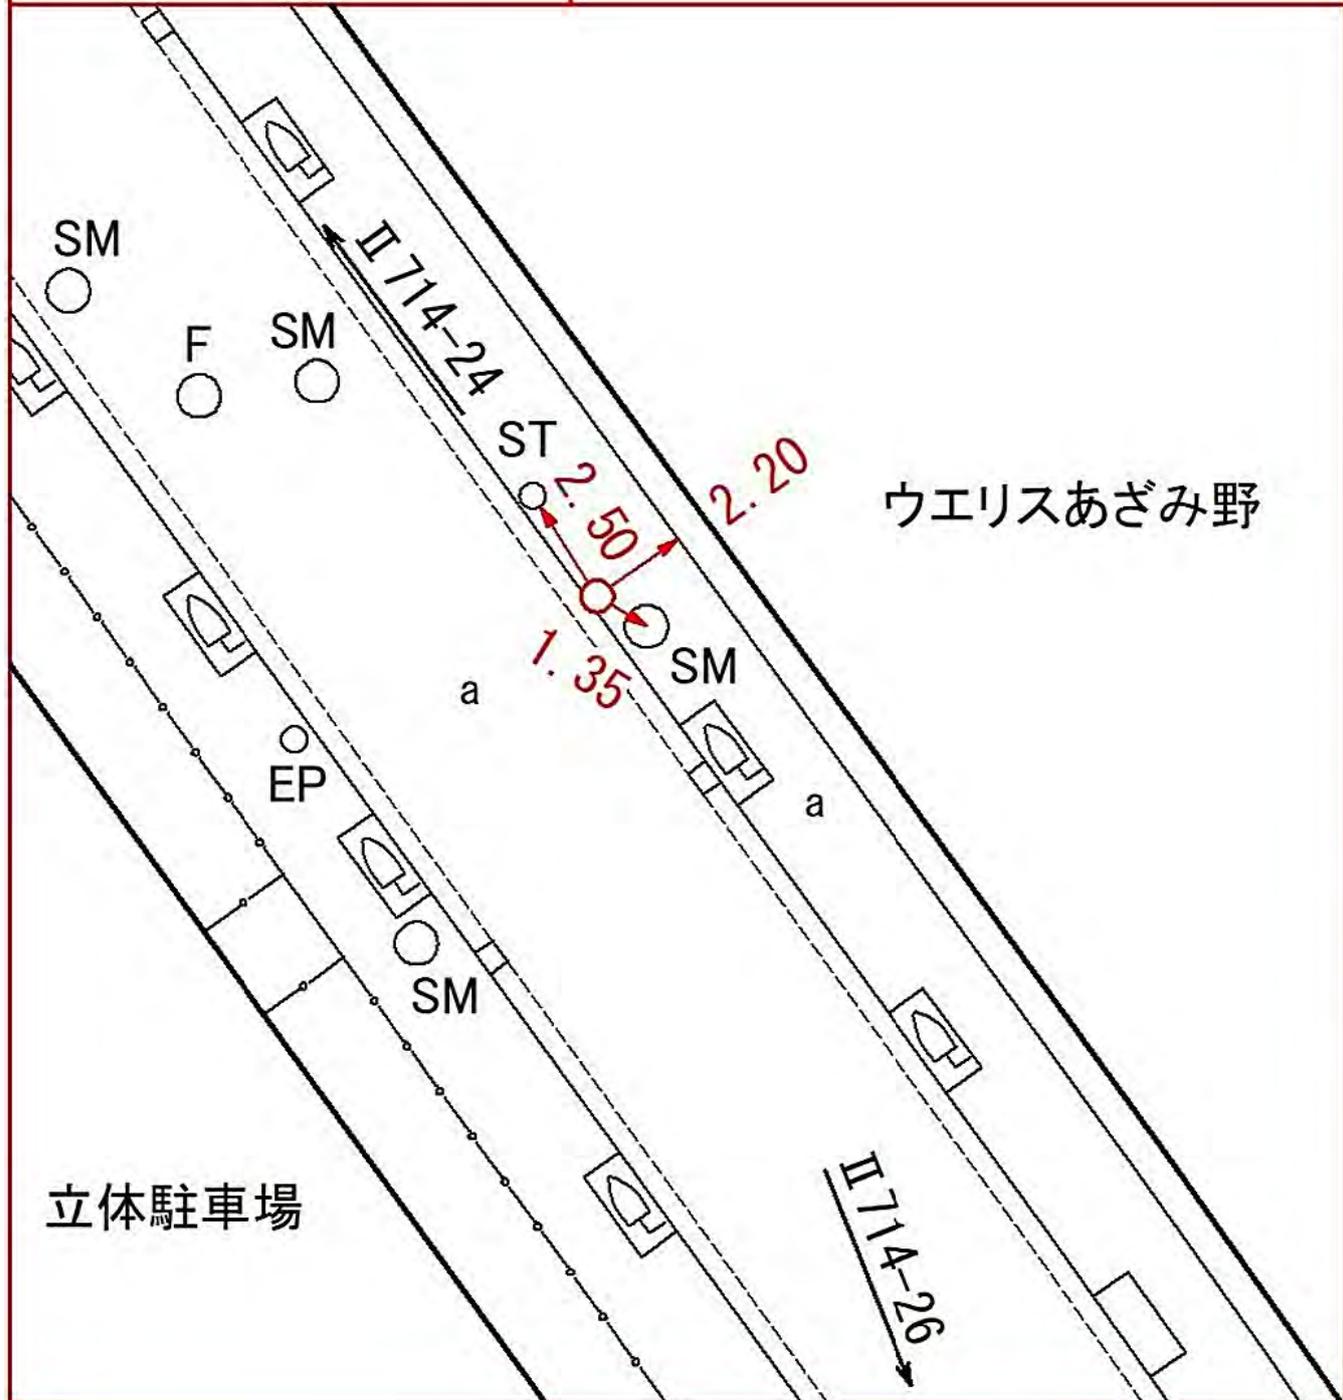


線番号	点番号	標識ノ種類	所在地
II 714	27	金属標・鋸・木杭 キザミ	青葉区もみの木台一三番七地先
要 図			

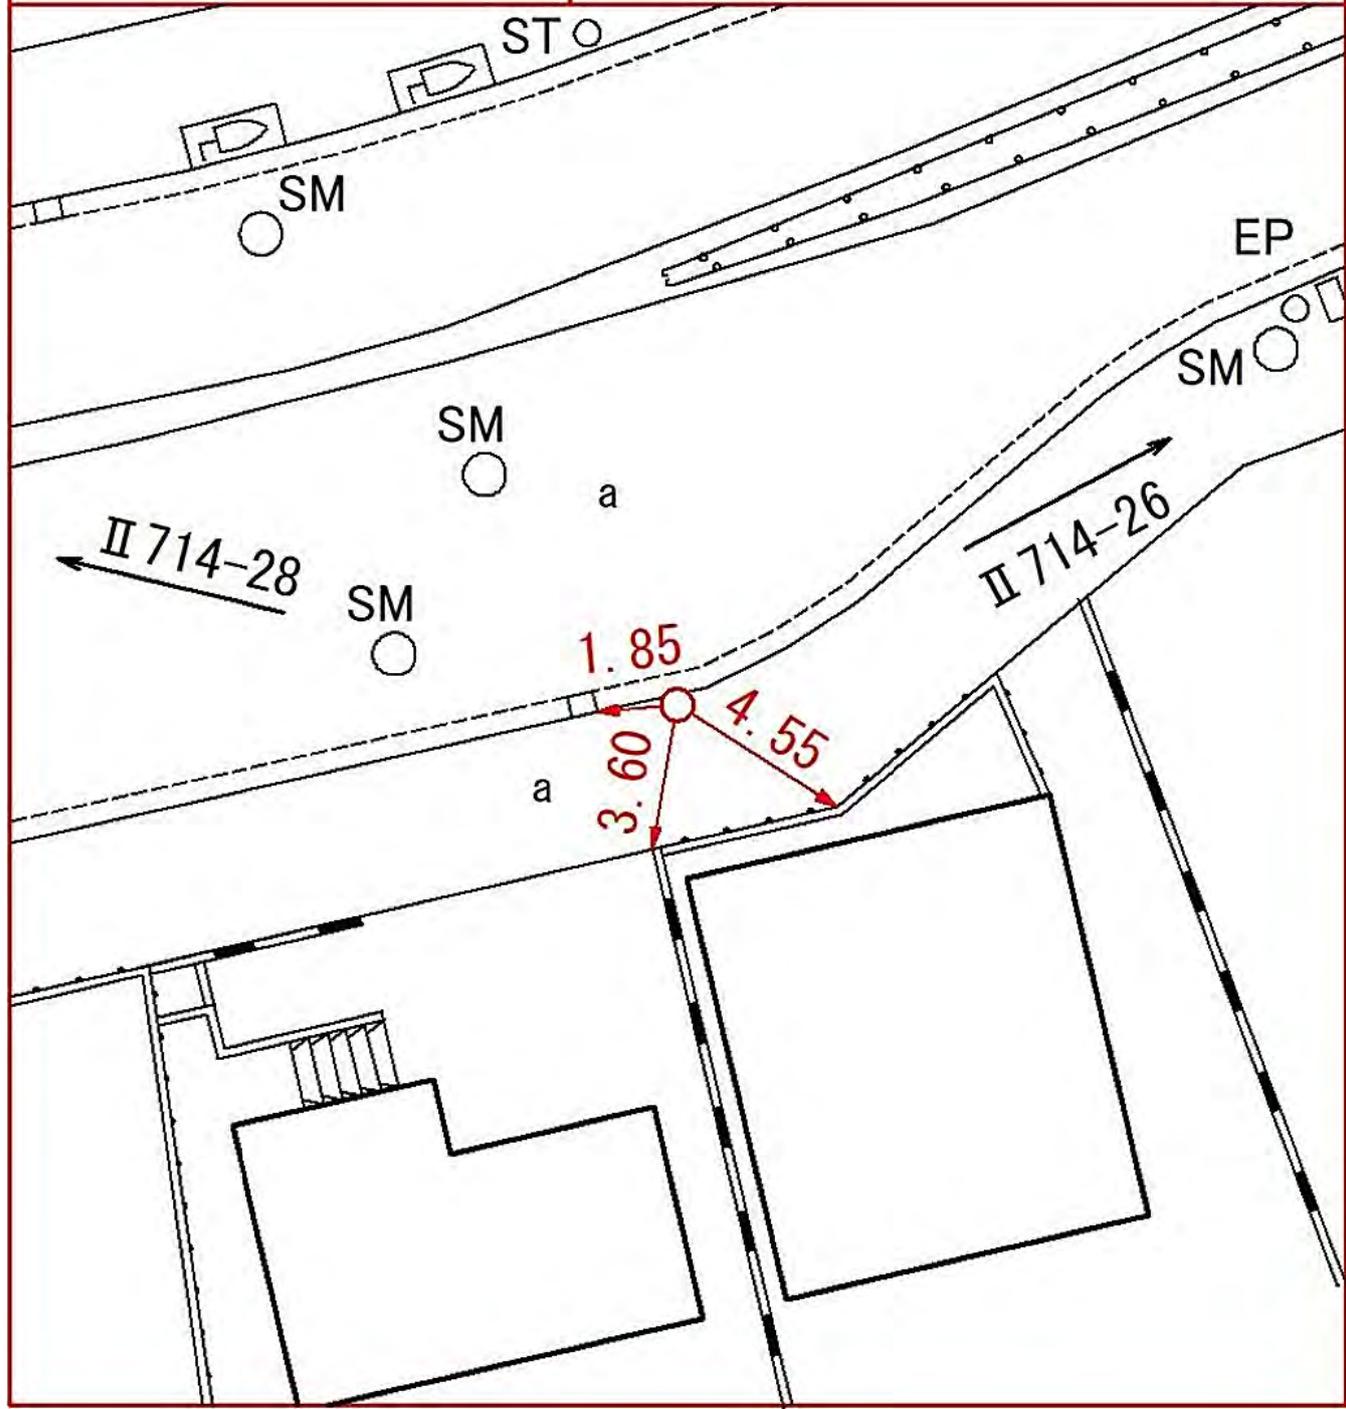

線番号	点番号	標識ノ種類	所在地
II 714	28	<div style="border: 1px solid black; border-radius: 50%; padding: 5px; display: inline-block;">金属標</div> ・ 鋌 ・ 木杭 キザミ	青葉区もみの木台二〇番五地先
要 図			

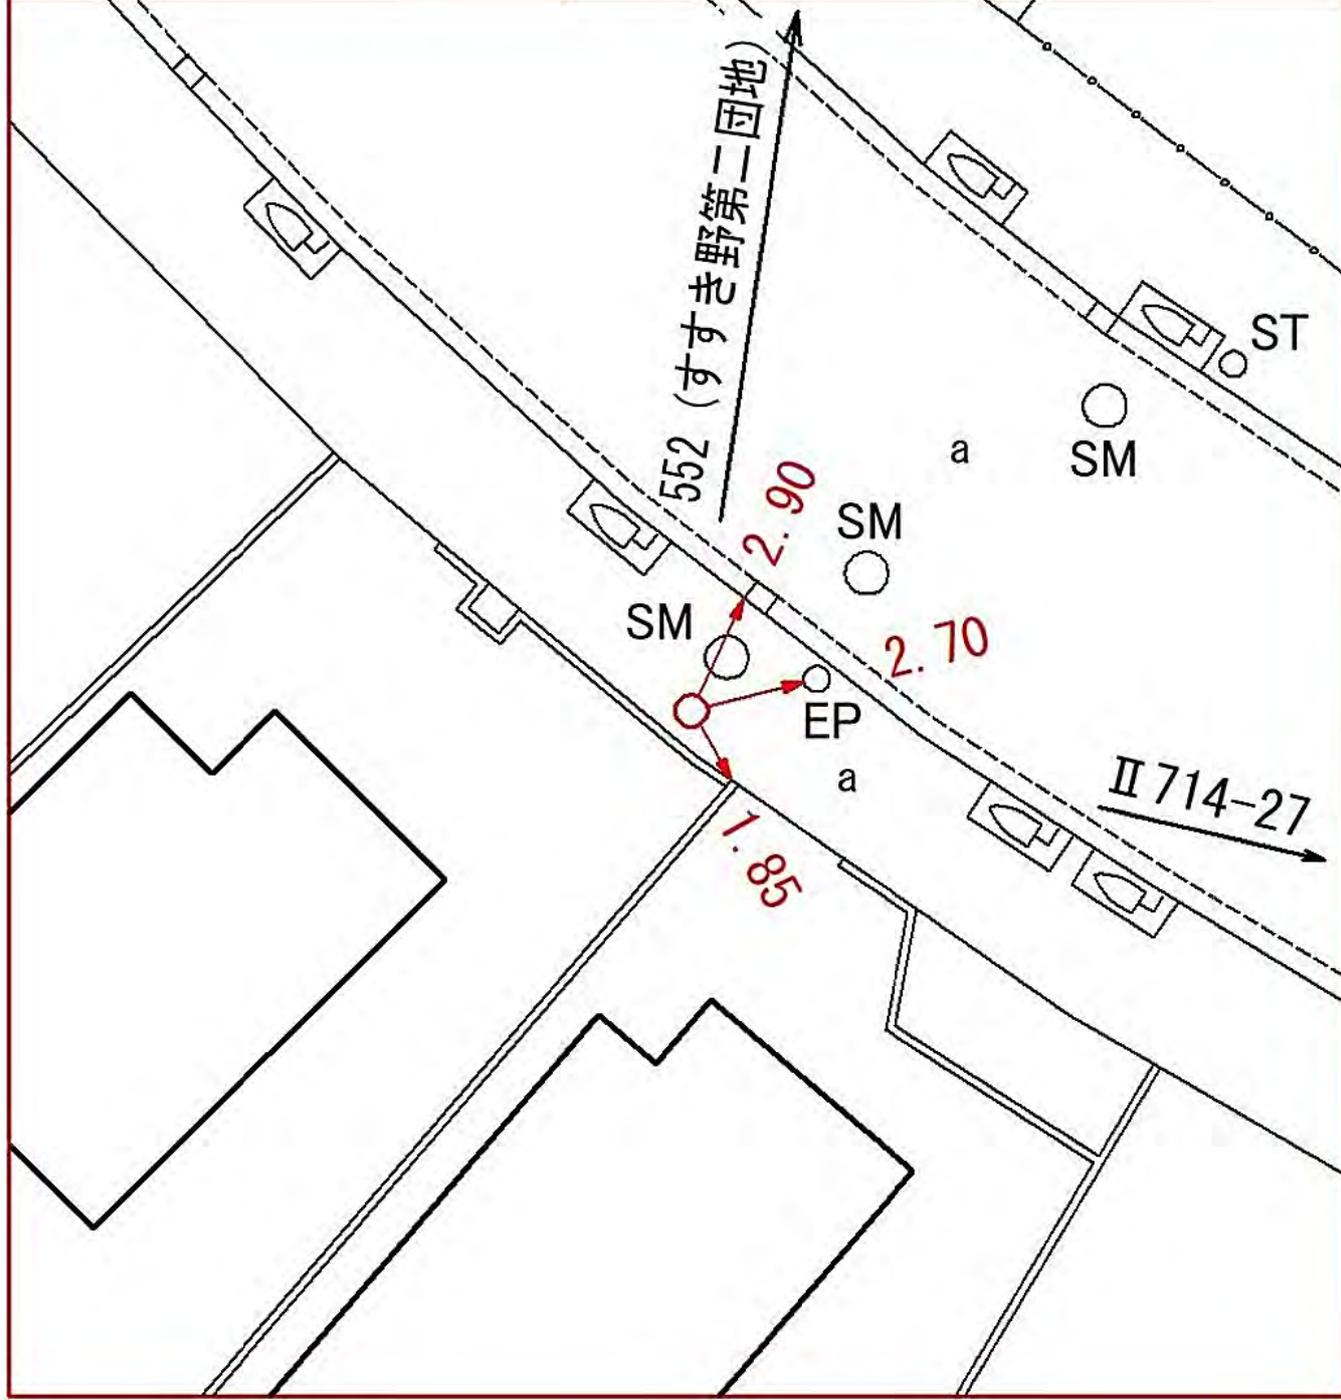

線番号	点番号	標識ノ種類	所在地
II 715	1	<div style="border: 2px solid black; border-radius: 50%; padding: 5px; display: inline-block;">金属標</div> ・鋌・木杭 キザミ	泉区中田北三丁目一〇番八地先
要 図			

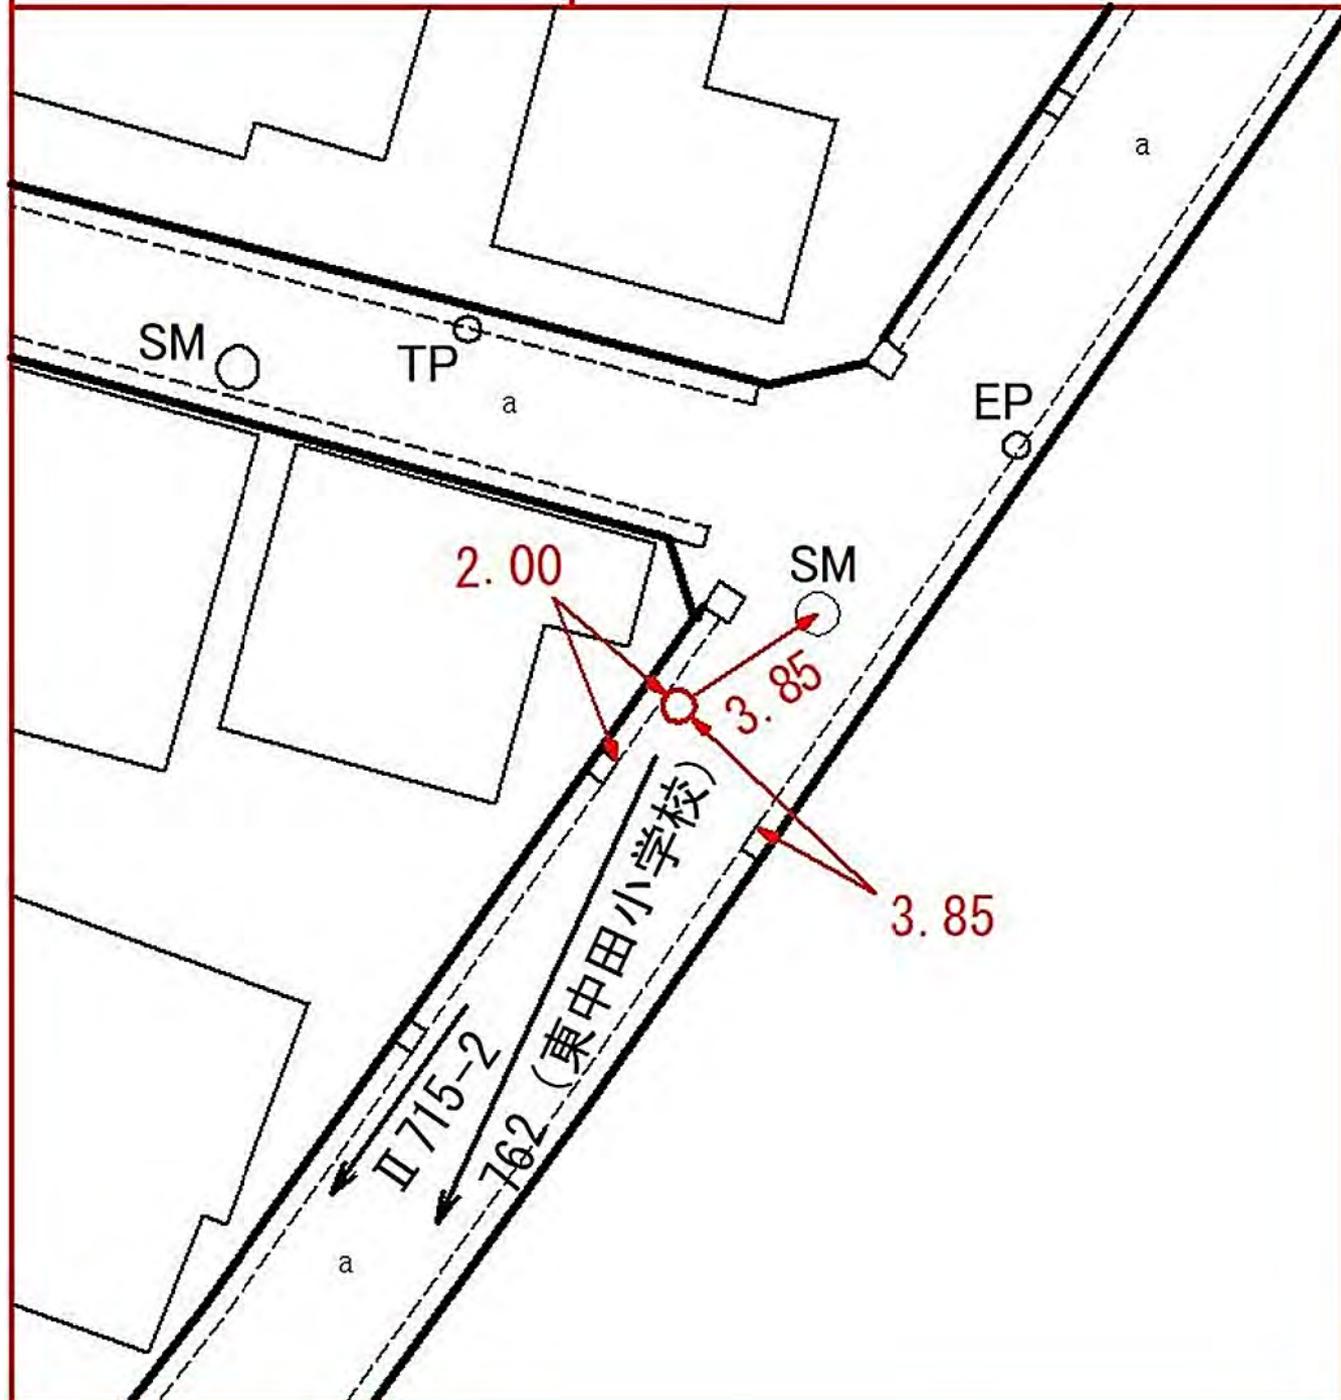

線番号	点番号	標識ノ種類	所在地
-----	-----	-------	-----

II 715	2	<p>金属標・鋸・木杭</p> <p>キザミ</p>
要 図		


泉区中田東四丁目四三番一地先




線番号	点番号	標識ノ種類	所在地
II 715	3	<b>金属標</b> ・鋸・木杭 キザミ	泉区中田東四丁目六六番一八地先
要 図			



線番号	点番号	標識の種類	所在地
II 715	4	<b>金属標</b> ・鋸・木杭 キザミ	泉区中田東四丁目六四番一九地先
要 図			

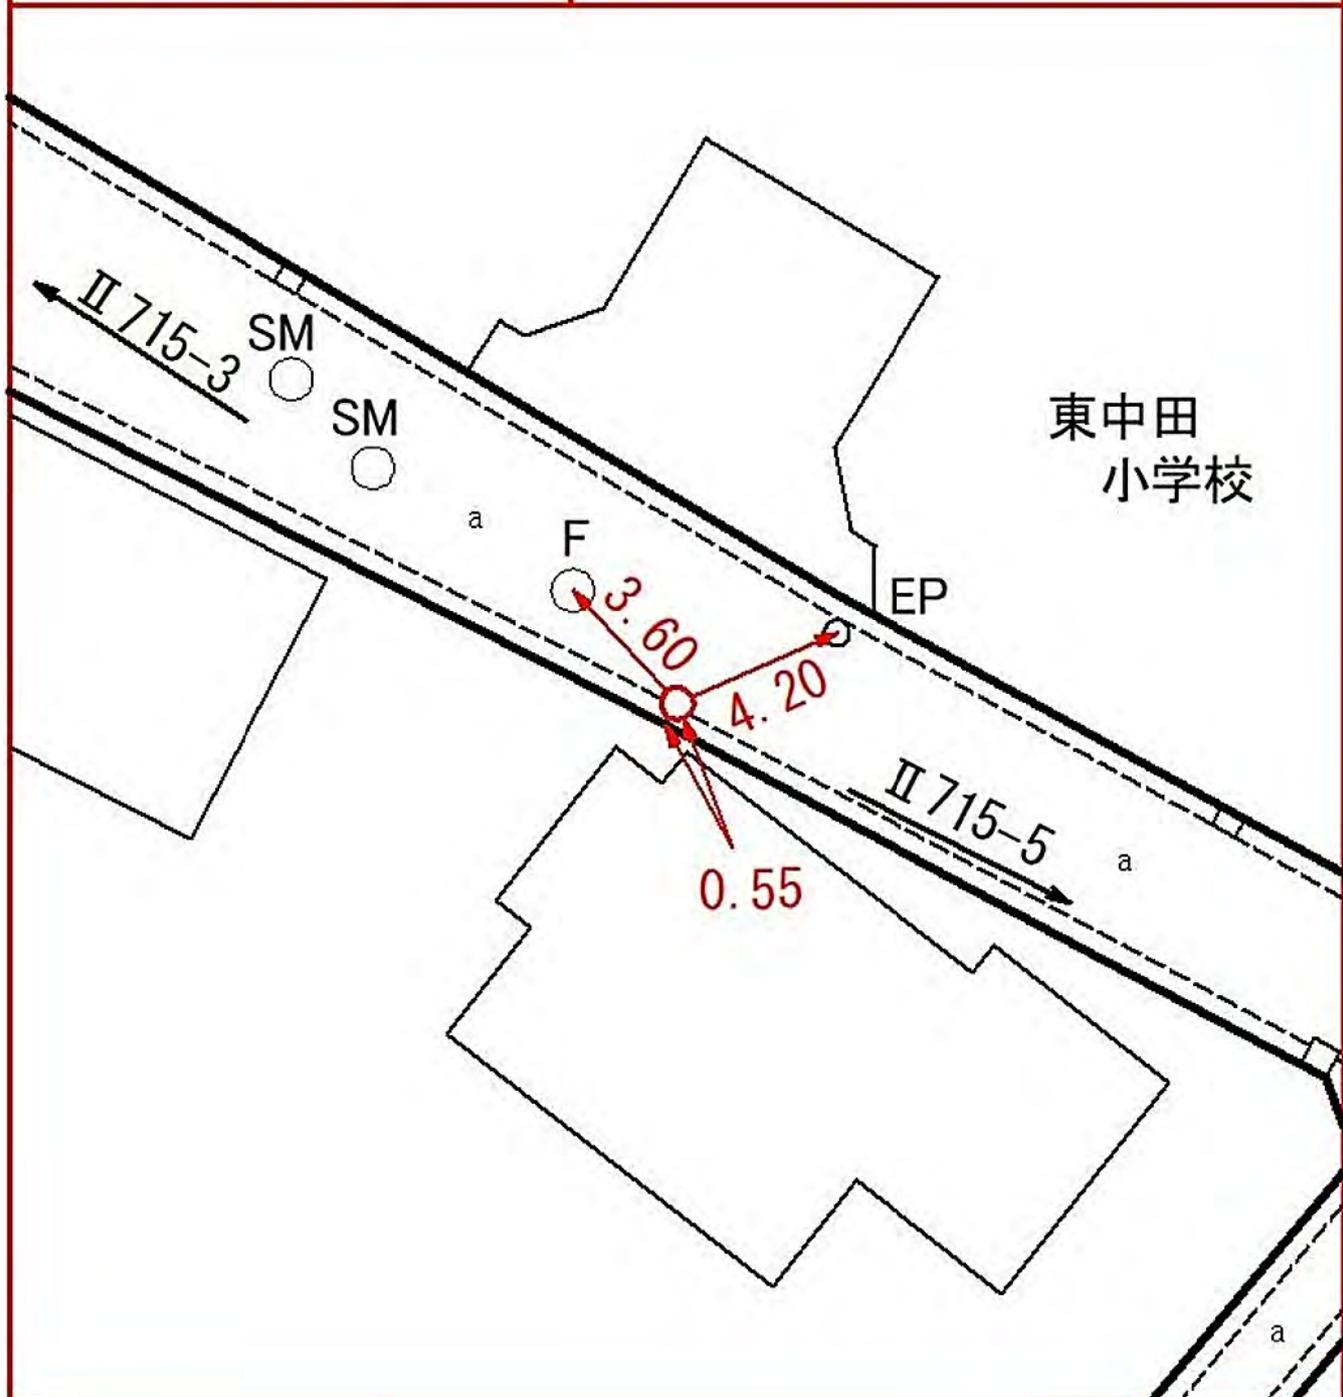

線番号	点番号	標識ノ種類	所在地
II 715	5	金属標・鋳・木杭 キザミ	泉区中田東四丁目四六番一四地先
要 図			

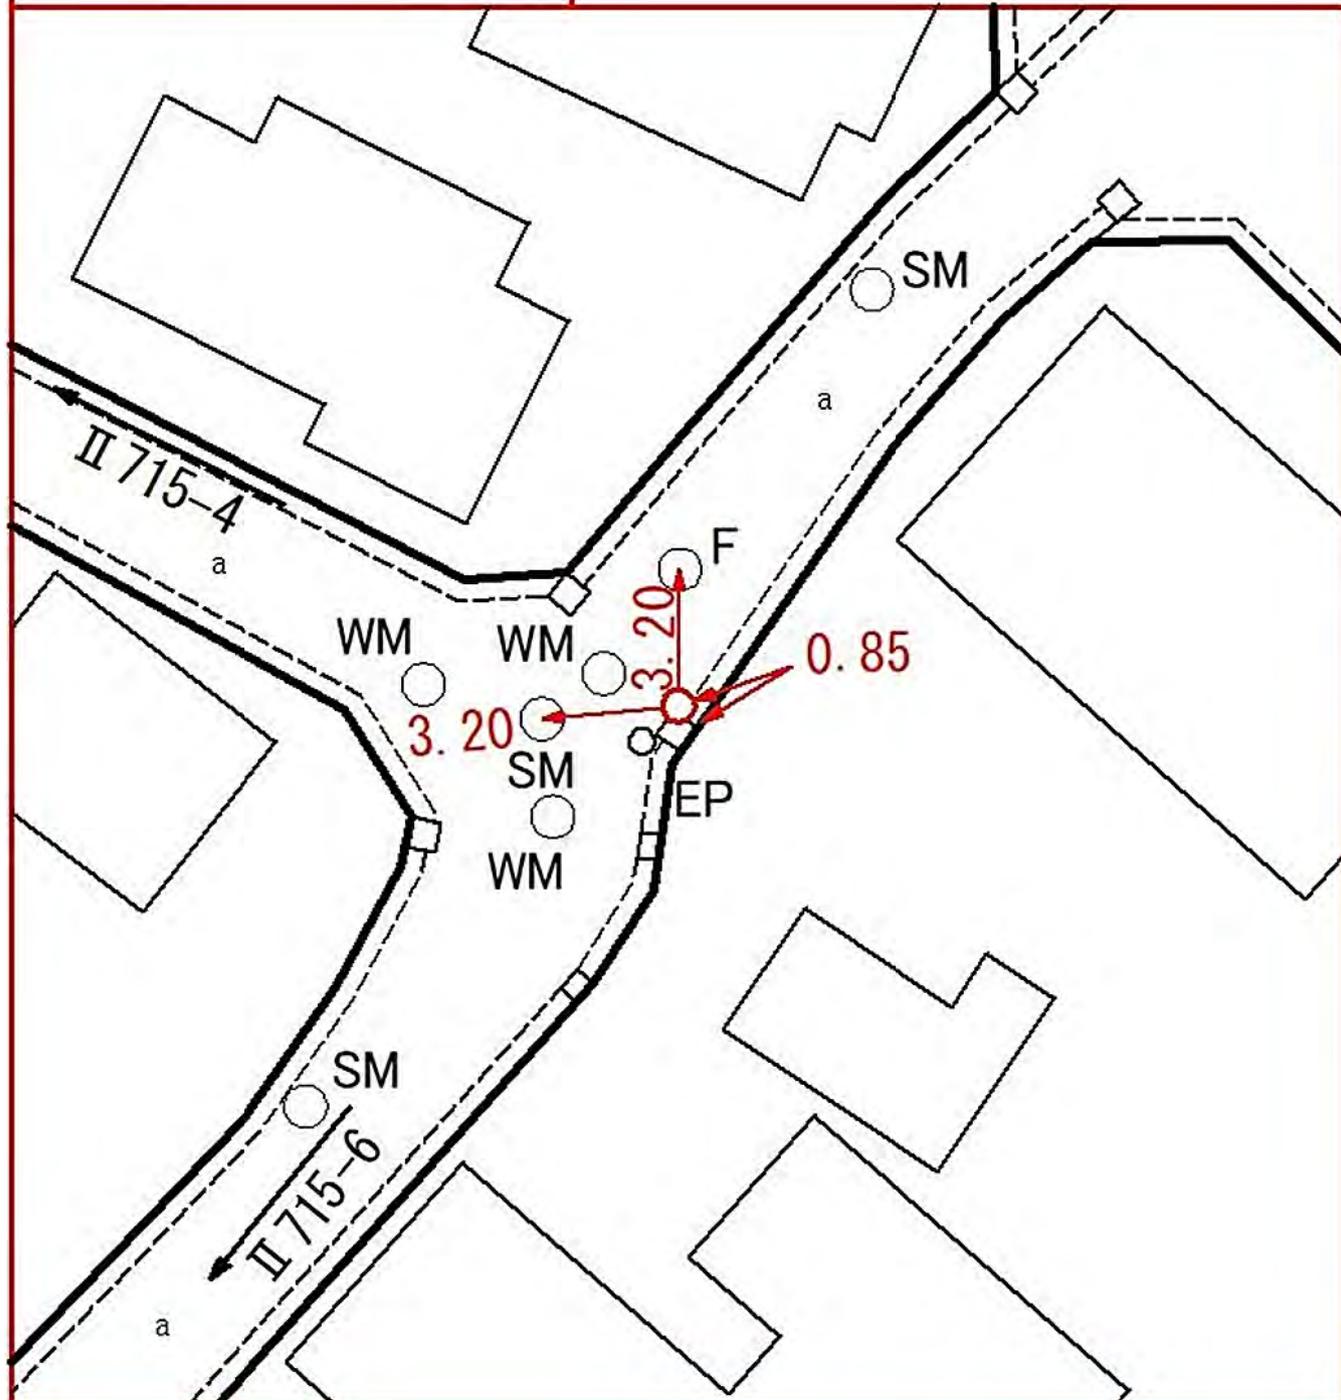


線番号	点番号	標識ノ種類	所在地
-----	-----	-------	-----

II 715	6
--------	---

金属標・鋏・木杭  
 キザミ

泉区中田東四丁目四九番三四地先

要 図

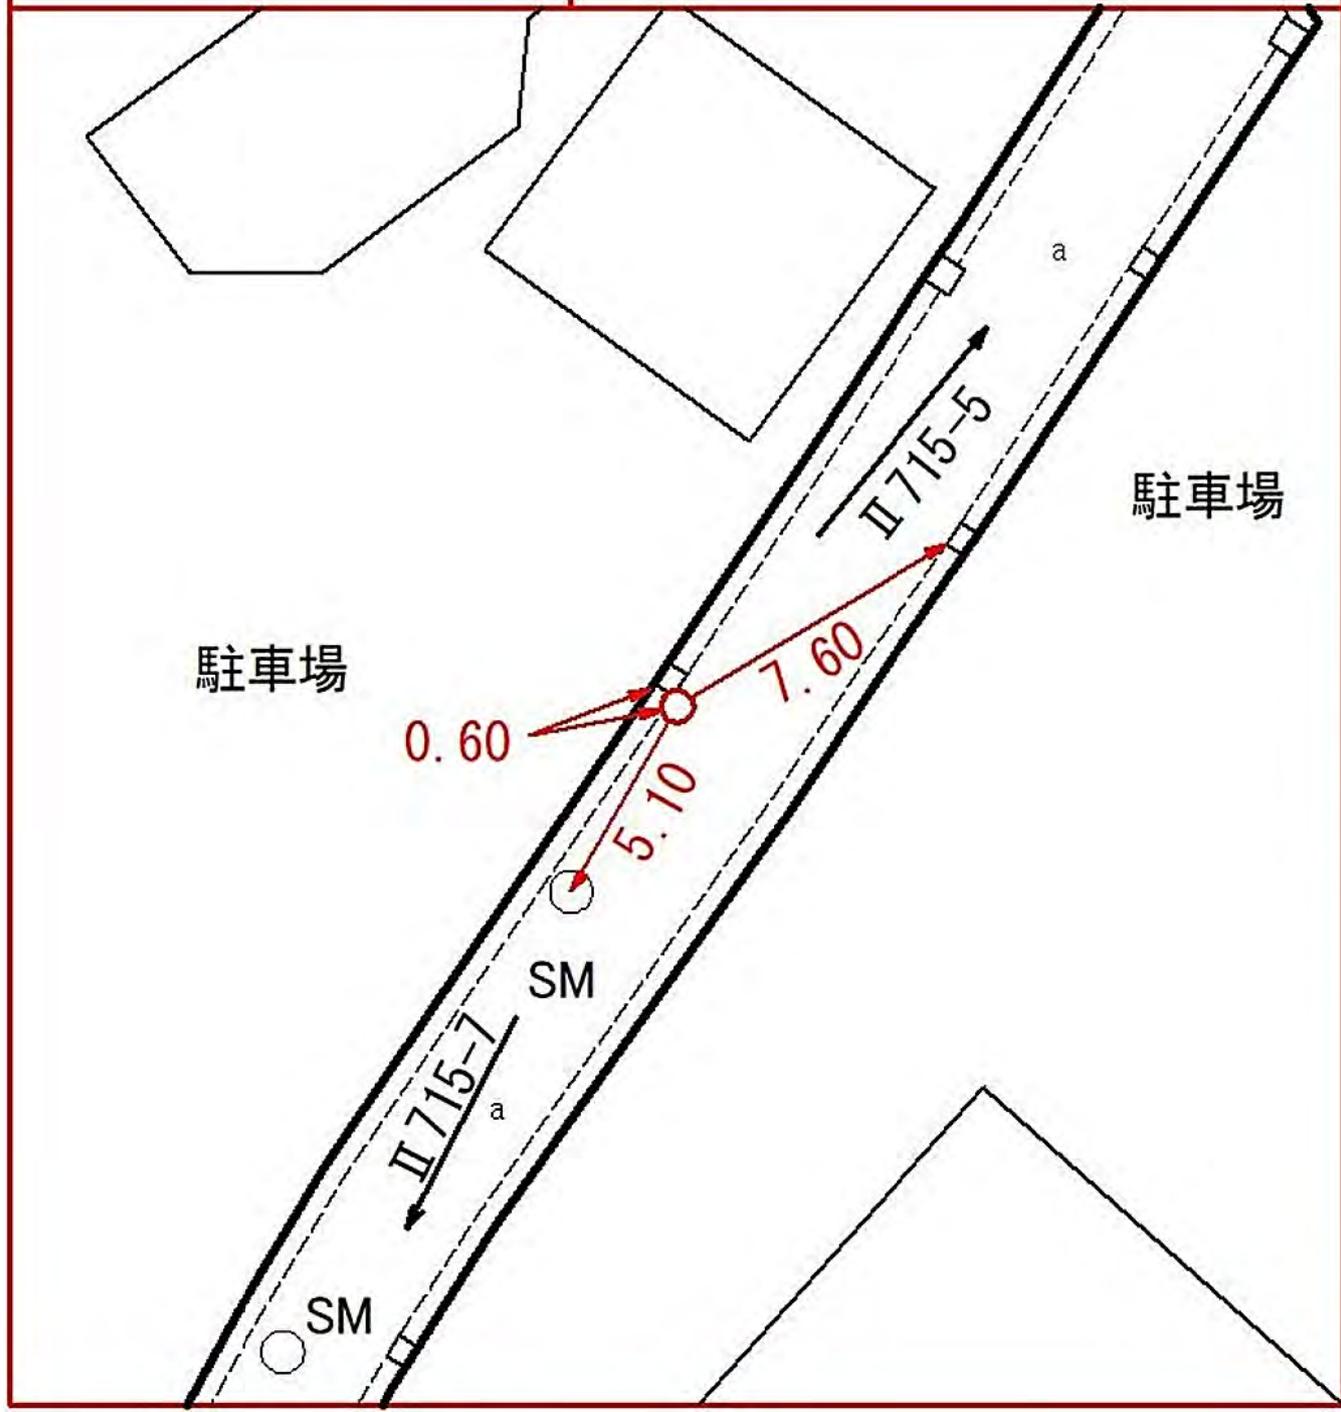


線 番 号	点 番 号	標 識 ノ 種 類	所 在 地
-------------	-------------	-----------	-------

II 715	7
--------	---


金属標・鋏・木杭  
キザミ

要 図

泉区中田東四丁目五一番三〇地先

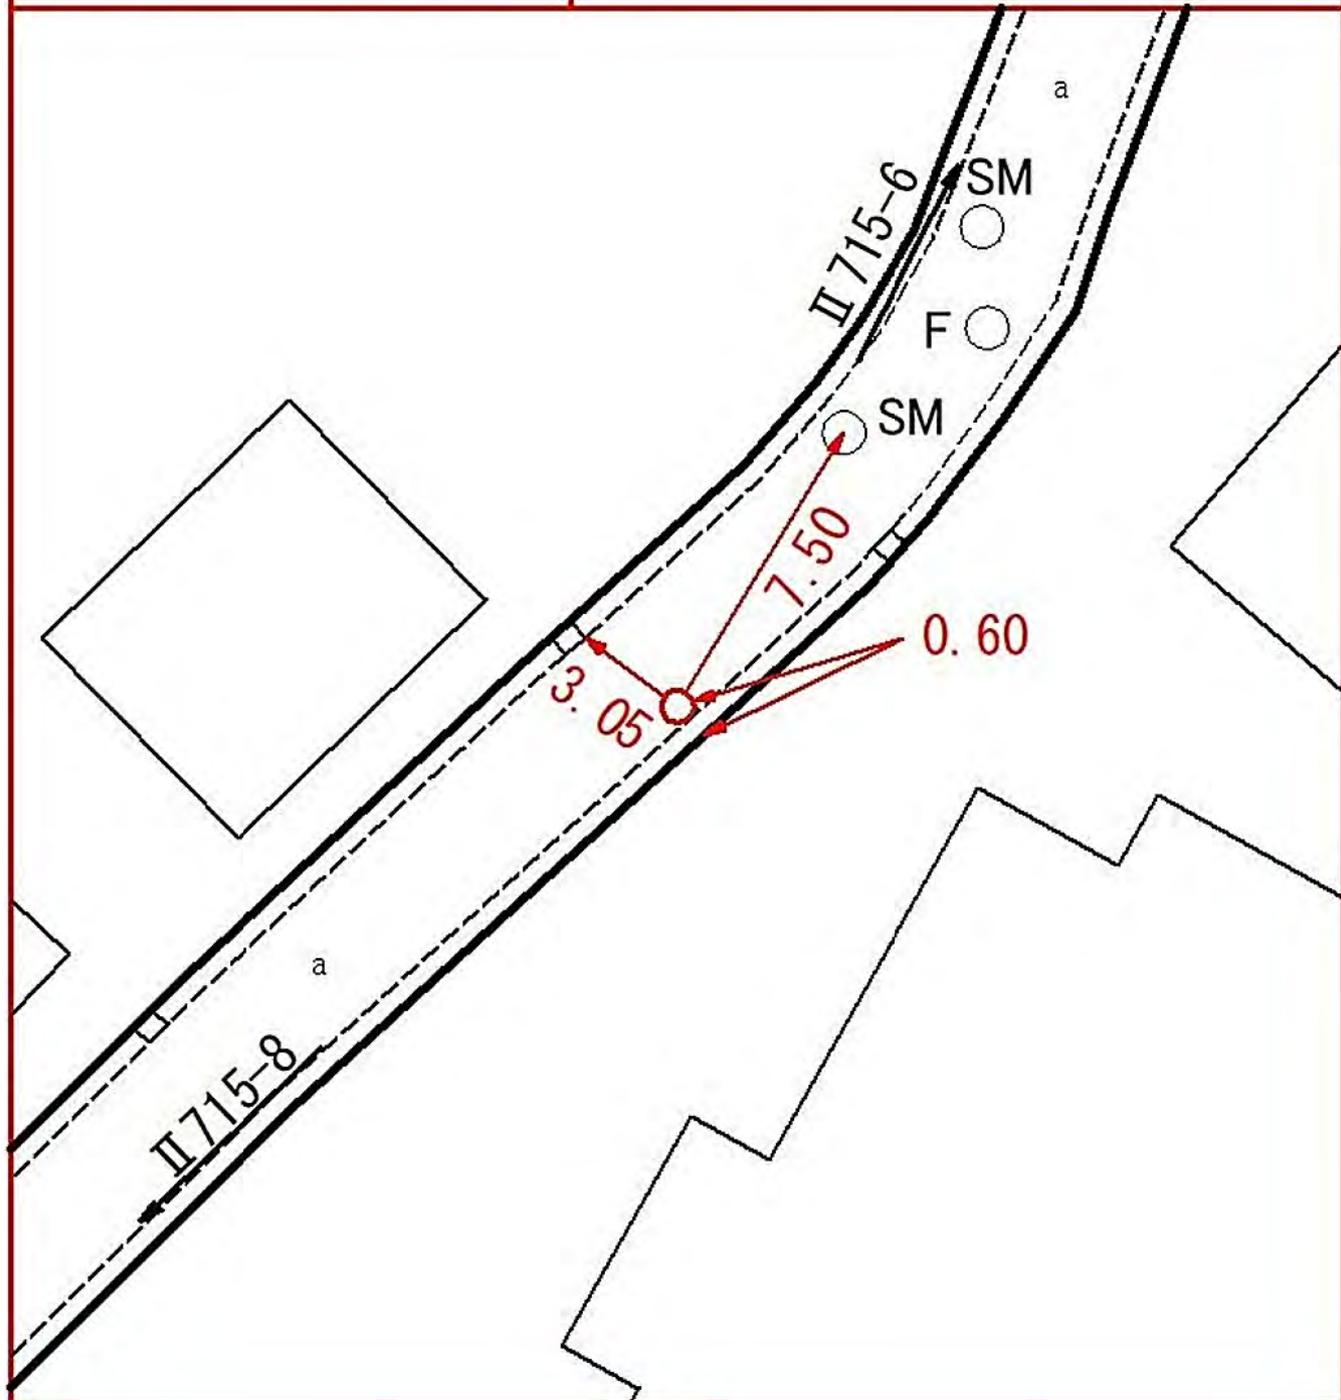


泉区中田東四丁目五一番三〇地先

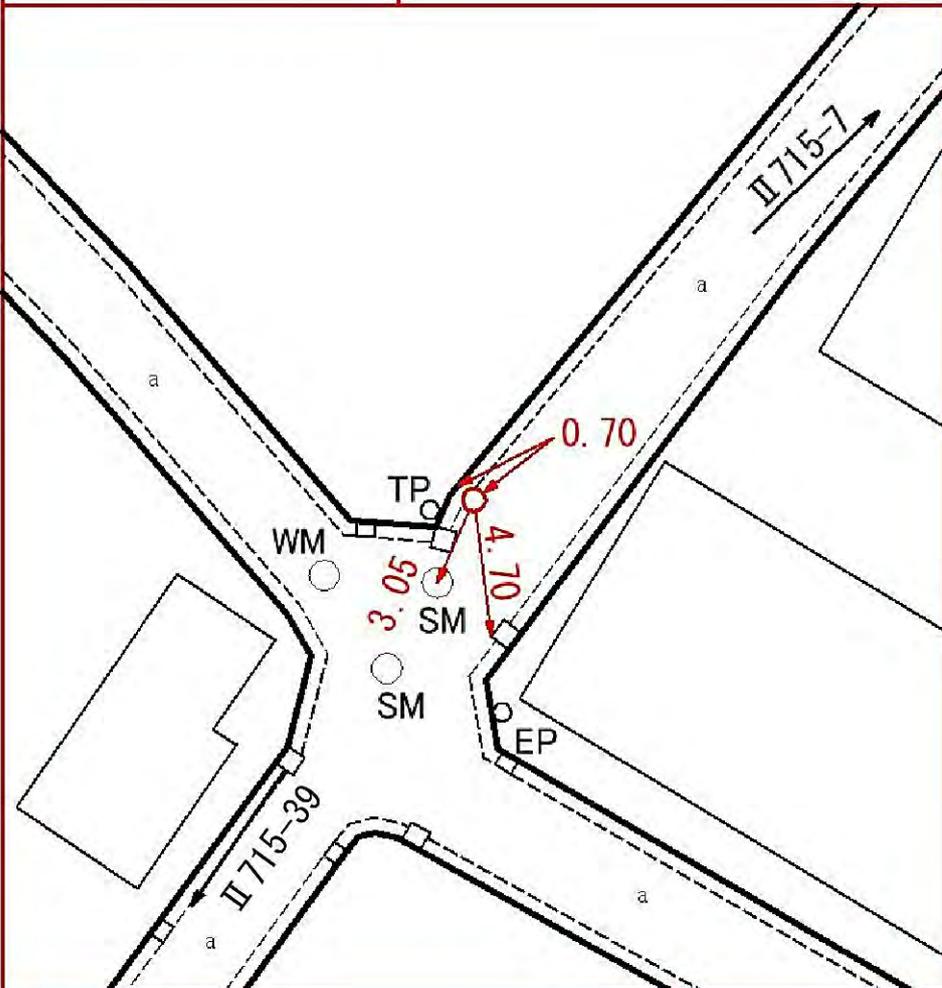線番号	点番号	標識ノ種類	所在地
II 715	8	<div style="border: 1px solid black; border-radius: 50%; padding: 2px; display: inline-block;">金属標</div> ・ 鋌 ・ 木杭 キザミ	泉区中田東四丁目五〇番二三地先
要 図			


線 番 号	点 番 号	標 識 ノ 種 類	所 在 地
-------------	-------------	-----------	-------

II 715	9	<span style="border: 1px solid black; border-radius: 50%; padding: 2px;">金属標</span> ・ 鋏 ・ 木杭 キザミ	泉区中田東四丁目五四番一地先
--------	---	---	----------------

要 図	
-----	--

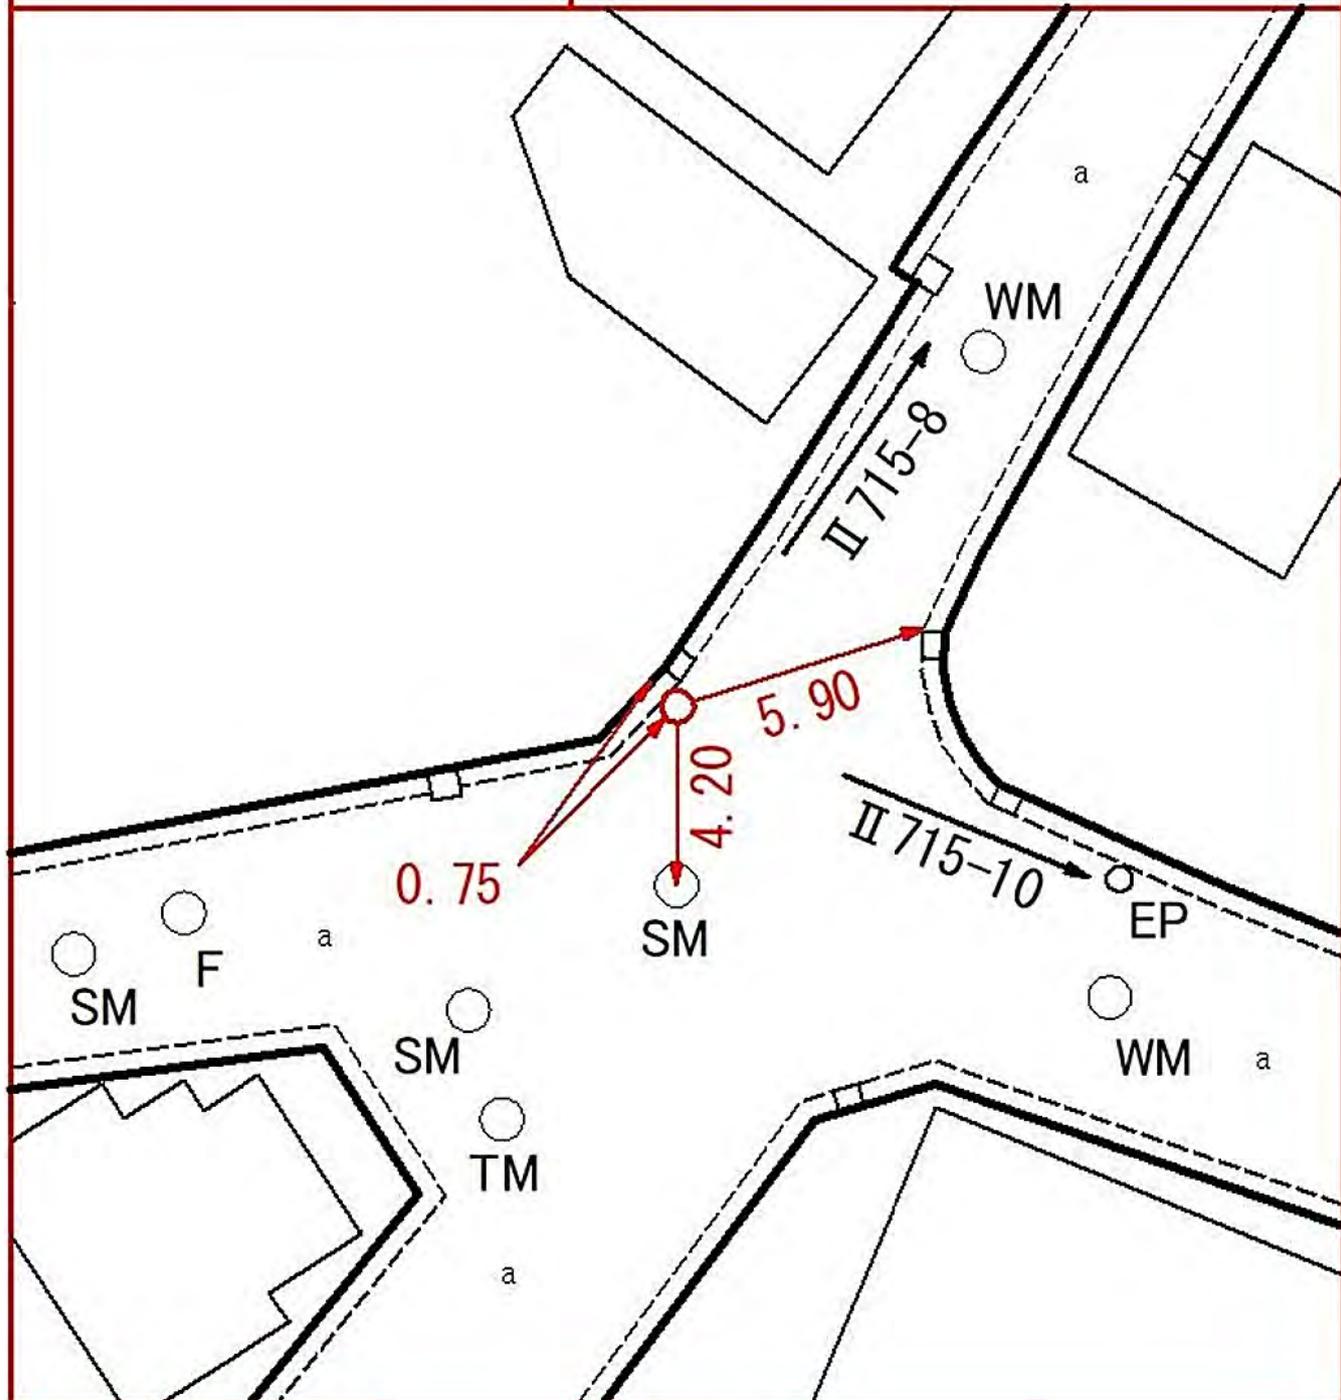

泉区中田東四丁目五四番一地先

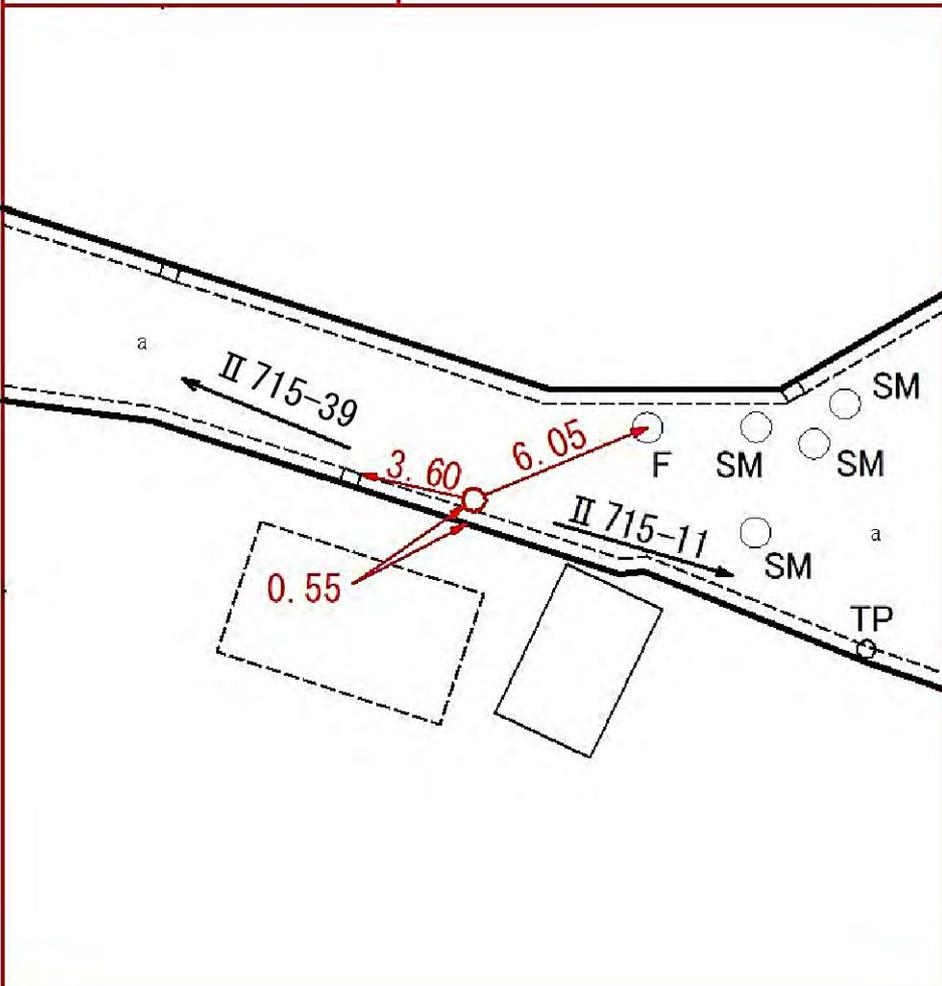線 番 号	点 番 号	標 識 ノ 種 類	所 在 地
II 715	10	<div style="border: 1px solid black; border-radius: 50%; padding: 2px; display: inline-block;">金属標</div> ・ 鋸 ・ 木杭 キザミ	泉区中田東三丁目六番四〇地先



線 番 号	点 番 号	標 識 ノ 種 類	所 在 地
-------------	-------------	-----------	-------

II 715	11
--------	----

金属標・鋏・木杭  
キザミ

泉区中田東四丁目一番一地先

要 図

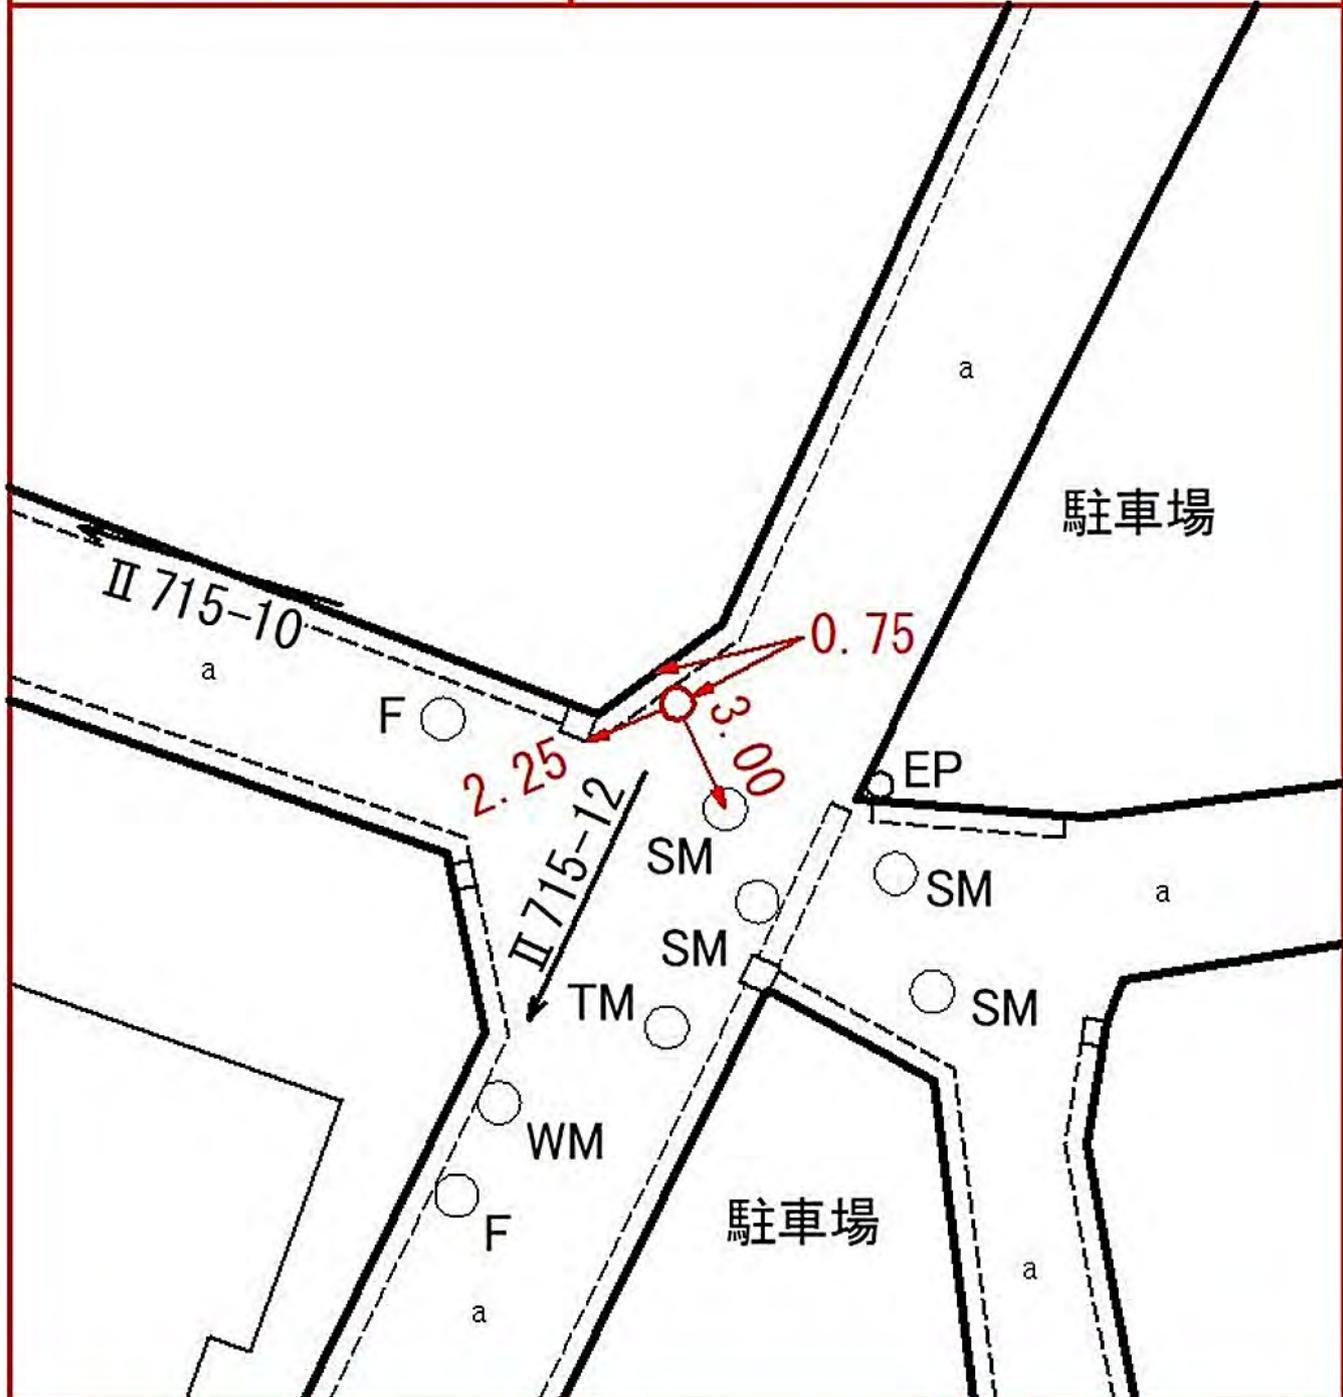


線 番 号	点 番 号	標 識 ノ 種 類	所 在 地
-------------	-------------	-----------	-------

II 715	12
--------	----

金属標・鋳・木杭  
キザミ


泉区中田東三丁目五番二九地先

要 図

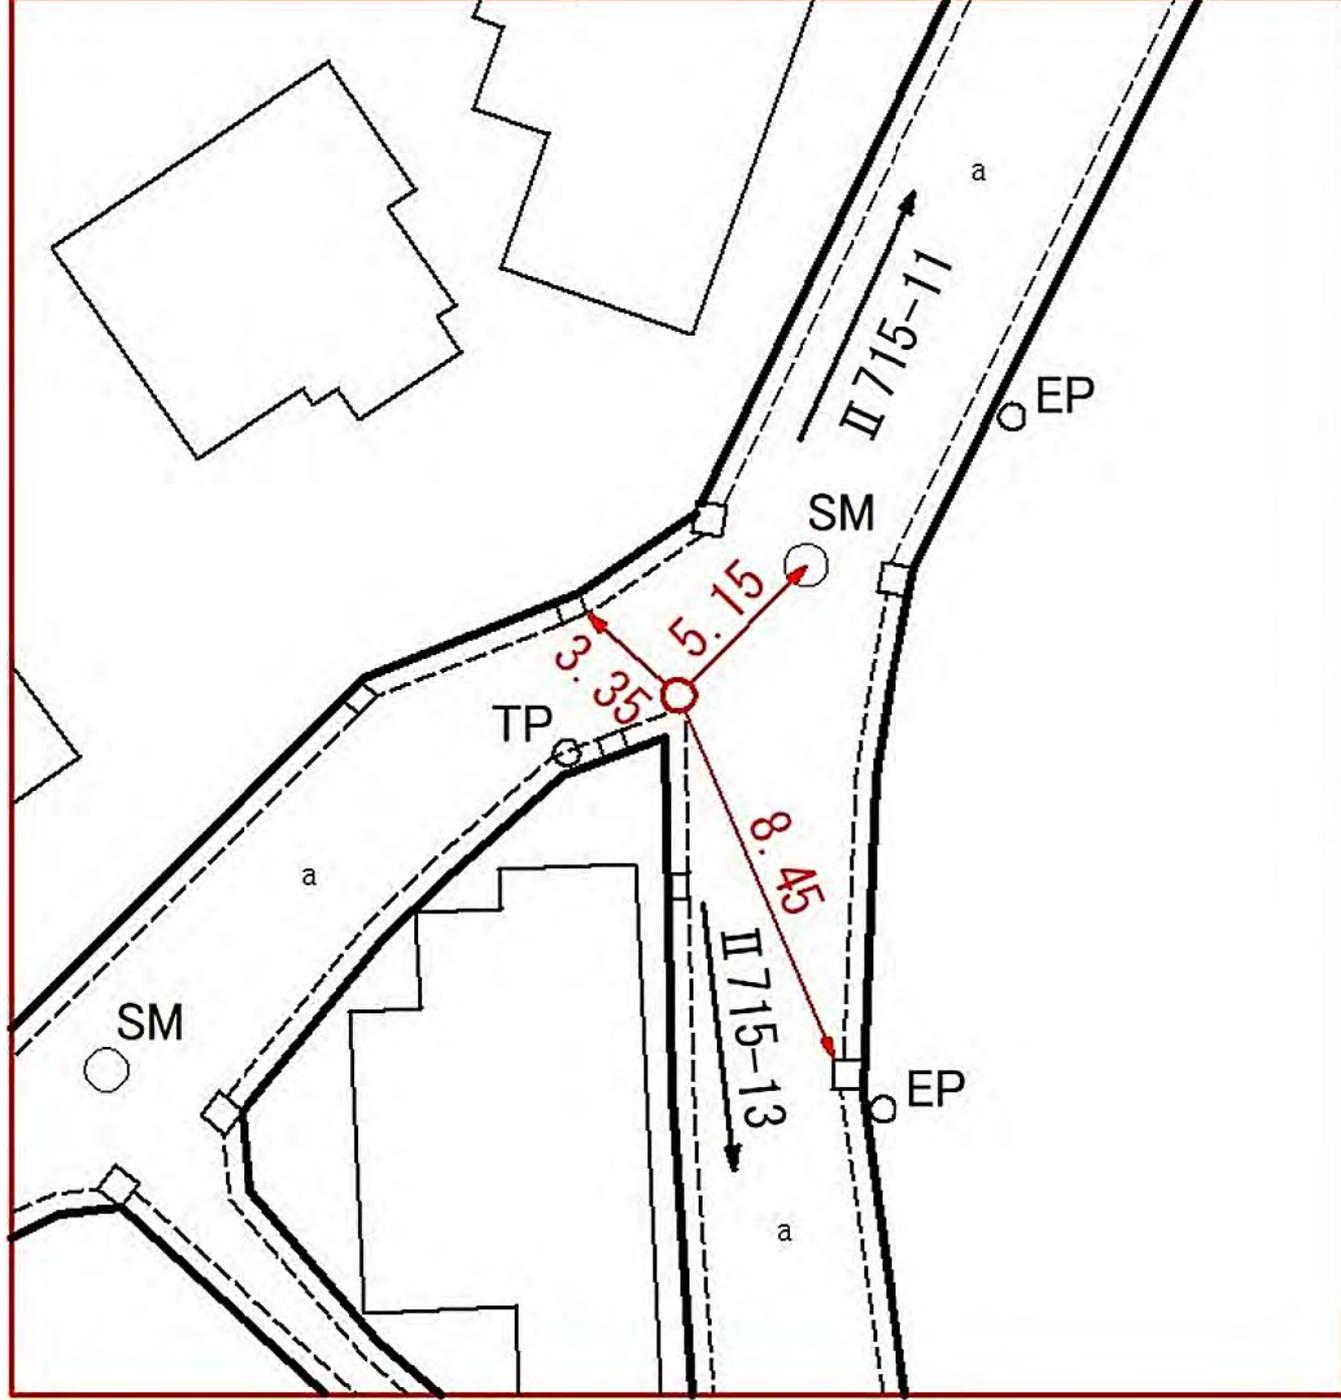

線 番 号	点 番 号	標 識 ノ 種 類	所 在 地
-------------	-------------	-----------	-------

II 715	14	<div style="border: 1px solid black; border-radius: 50%; padding: 5px; display: inline-block;">金属標</div> ・ 鋌 ・ 木杭 キザミ	泉区中田東三丁目五番二地先
要 図			

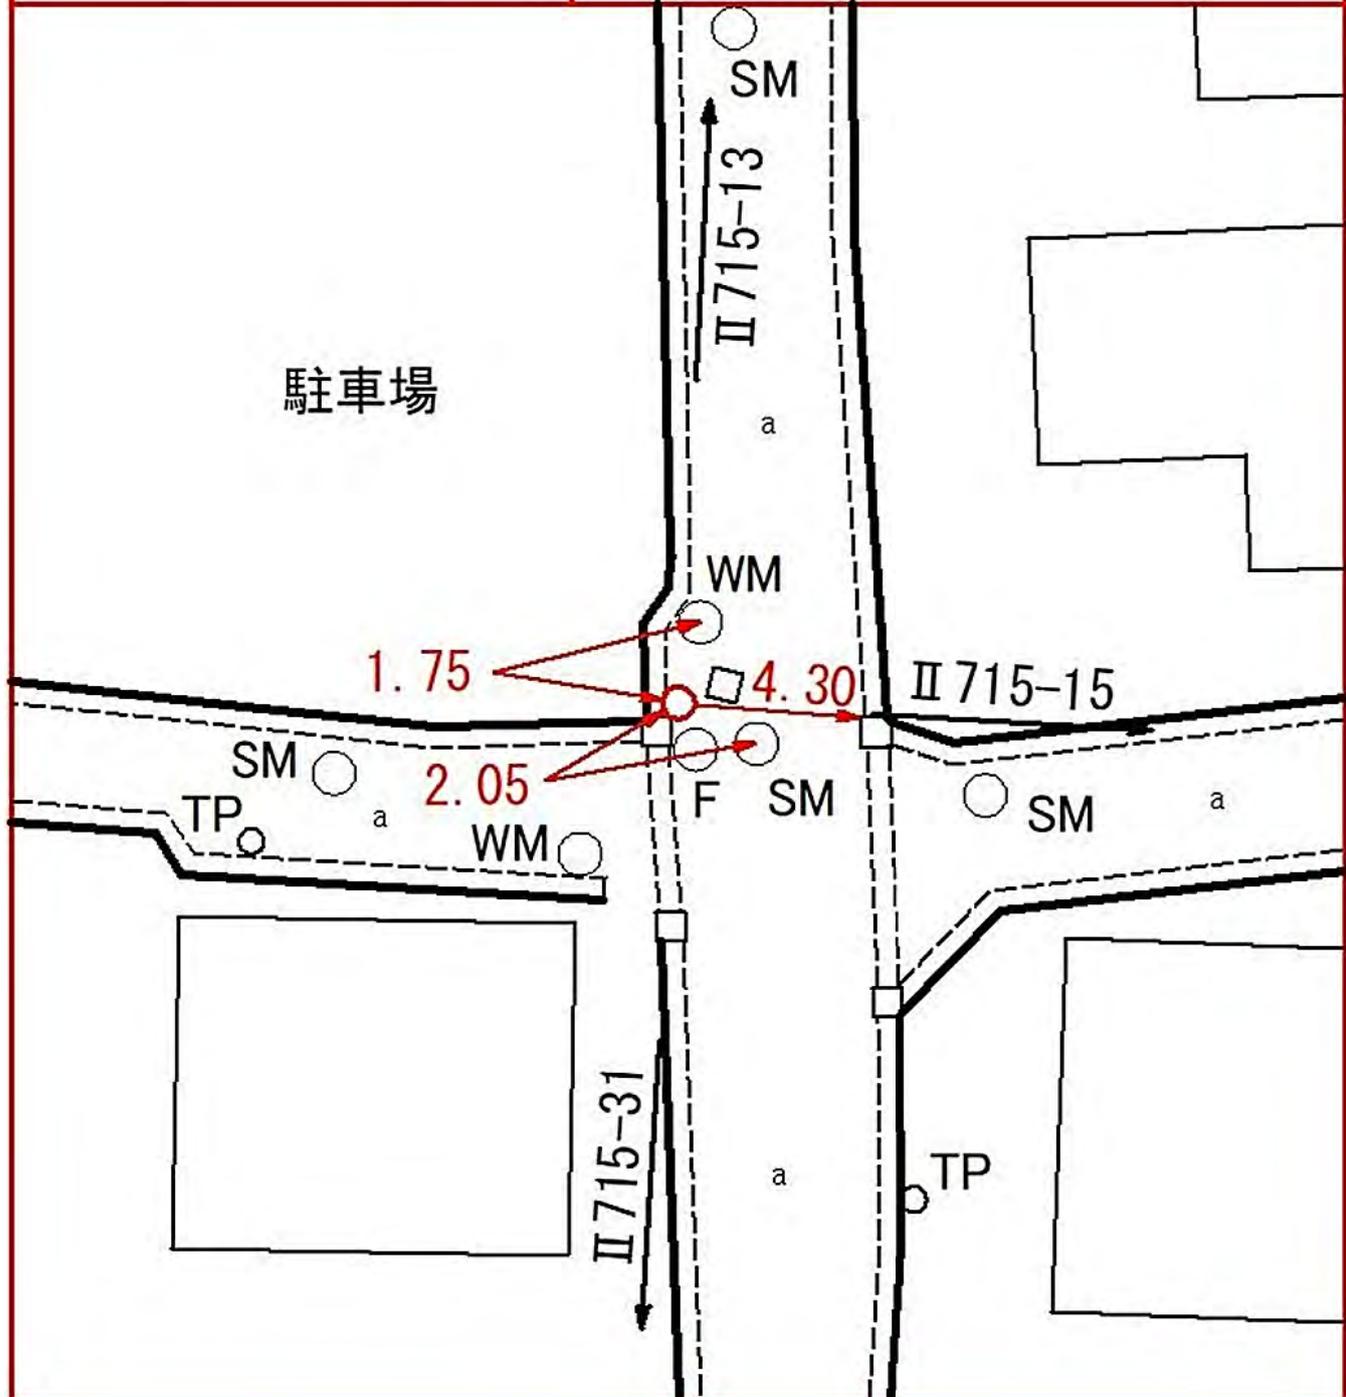

線 番 号	点 番 号	標 識 ノ 種 類	所 在 地
-------------	-------------	-----------	-------

II 715	15
--------	----

金属標 ・ 鋌 ・ 木杭  
 キザミ

泉区中田東二丁目六番四地先

要 図




線番号	点番号	標識ノ種類	所在地
-----	-----	-------	-----

II 715	17
--------	----

金属標・鋸・木杭  
 キザミ

泉区中田東一丁目四一番一地先

要 図

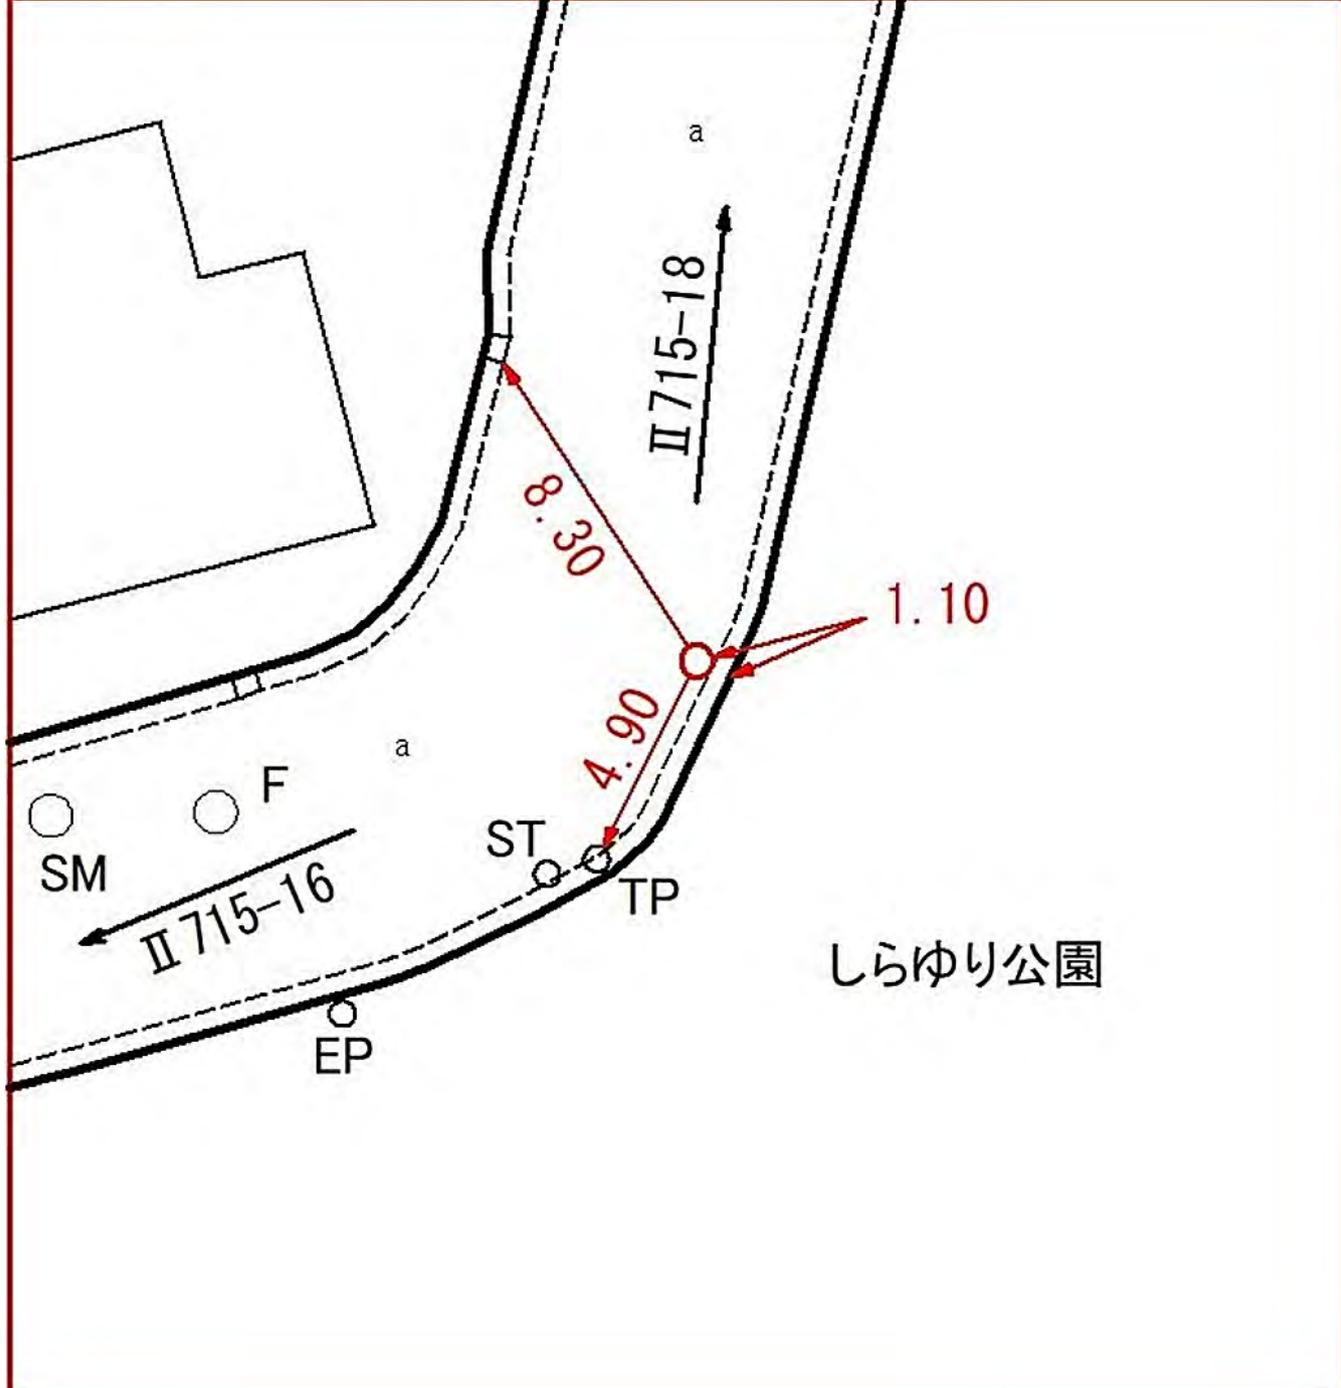

泉区中田東一丁目四一番一地先

線 番 号	点 番 号	標 識 ノ 種 類	所 在 地
-------------	-------------	-----------	-------

II 715	18	<span style="border: 1px solid black; border-radius: 50%; padding: 2px;">金属標</span> ・鋸・木杭 キザミ	泉区中田東二丁目二五番四地先
--------	----	--	----------------

要 図	
-----	--




泉区中田東二丁目二五番四地先

線 番 号	点 番 号	標 識 ノ 種 類	所 在 地
-------------	-------------	-----------	-------

II 715	19	<div style="border: 1px solid black; border-radius: 50%; padding: 5px; display: inline-block;">金属標</div> ・ 鋏 ・ 木杭 キザミ
--------	----	--

泉区白百合二丁目二三番一六地先

要 図

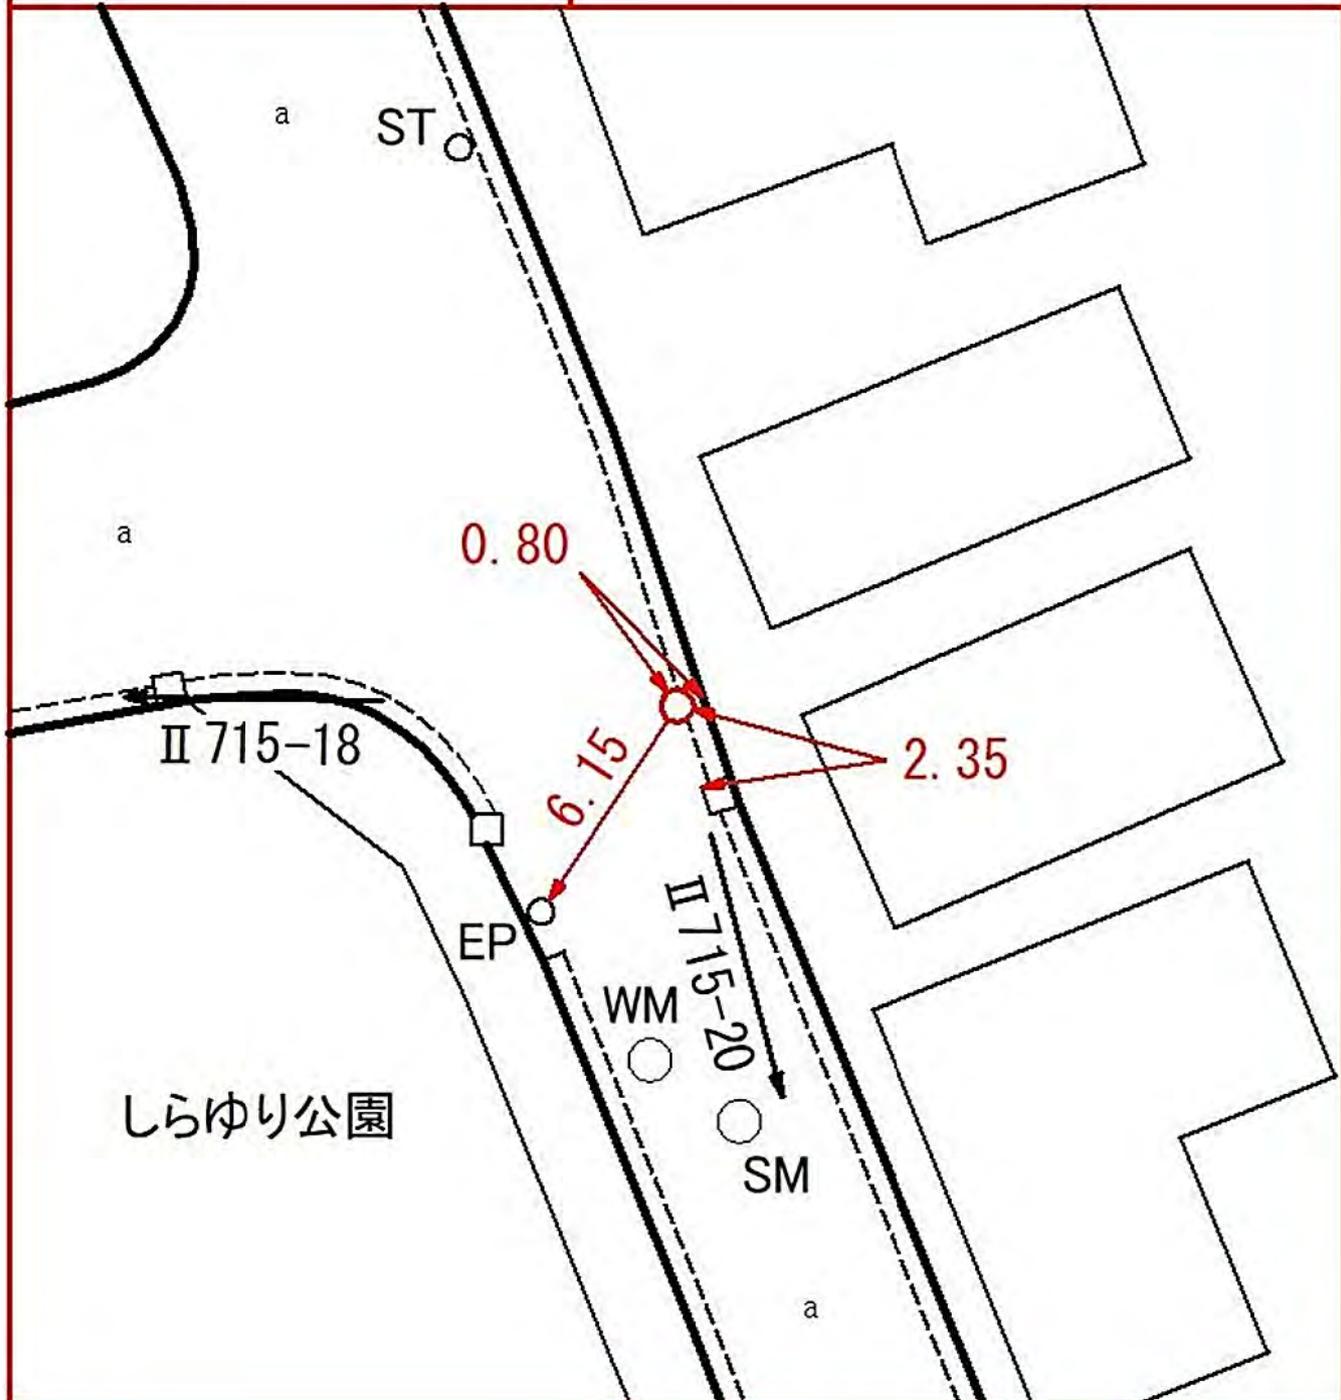

泉区白百合二丁目二三番一六地先

線番号	点番号	標識ノ種類	所在地
II 715	20	<div style="border: 2px solid black; border-radius: 50%; padding: 5px; display: inline-block;">金属標</div> ・ 鋌 ・ 木杭 キザミ	泉区中田東一丁目四一番二地先
要 図			




線 番 号	点 番 号	標 識 ノ 種 類	所 在 地
-------------	-------------	-----------	-------

II 715	21
--------	----

金属標・鋏・木杭  
キザミ

泉区白百合二丁目二三番四地先


要 図

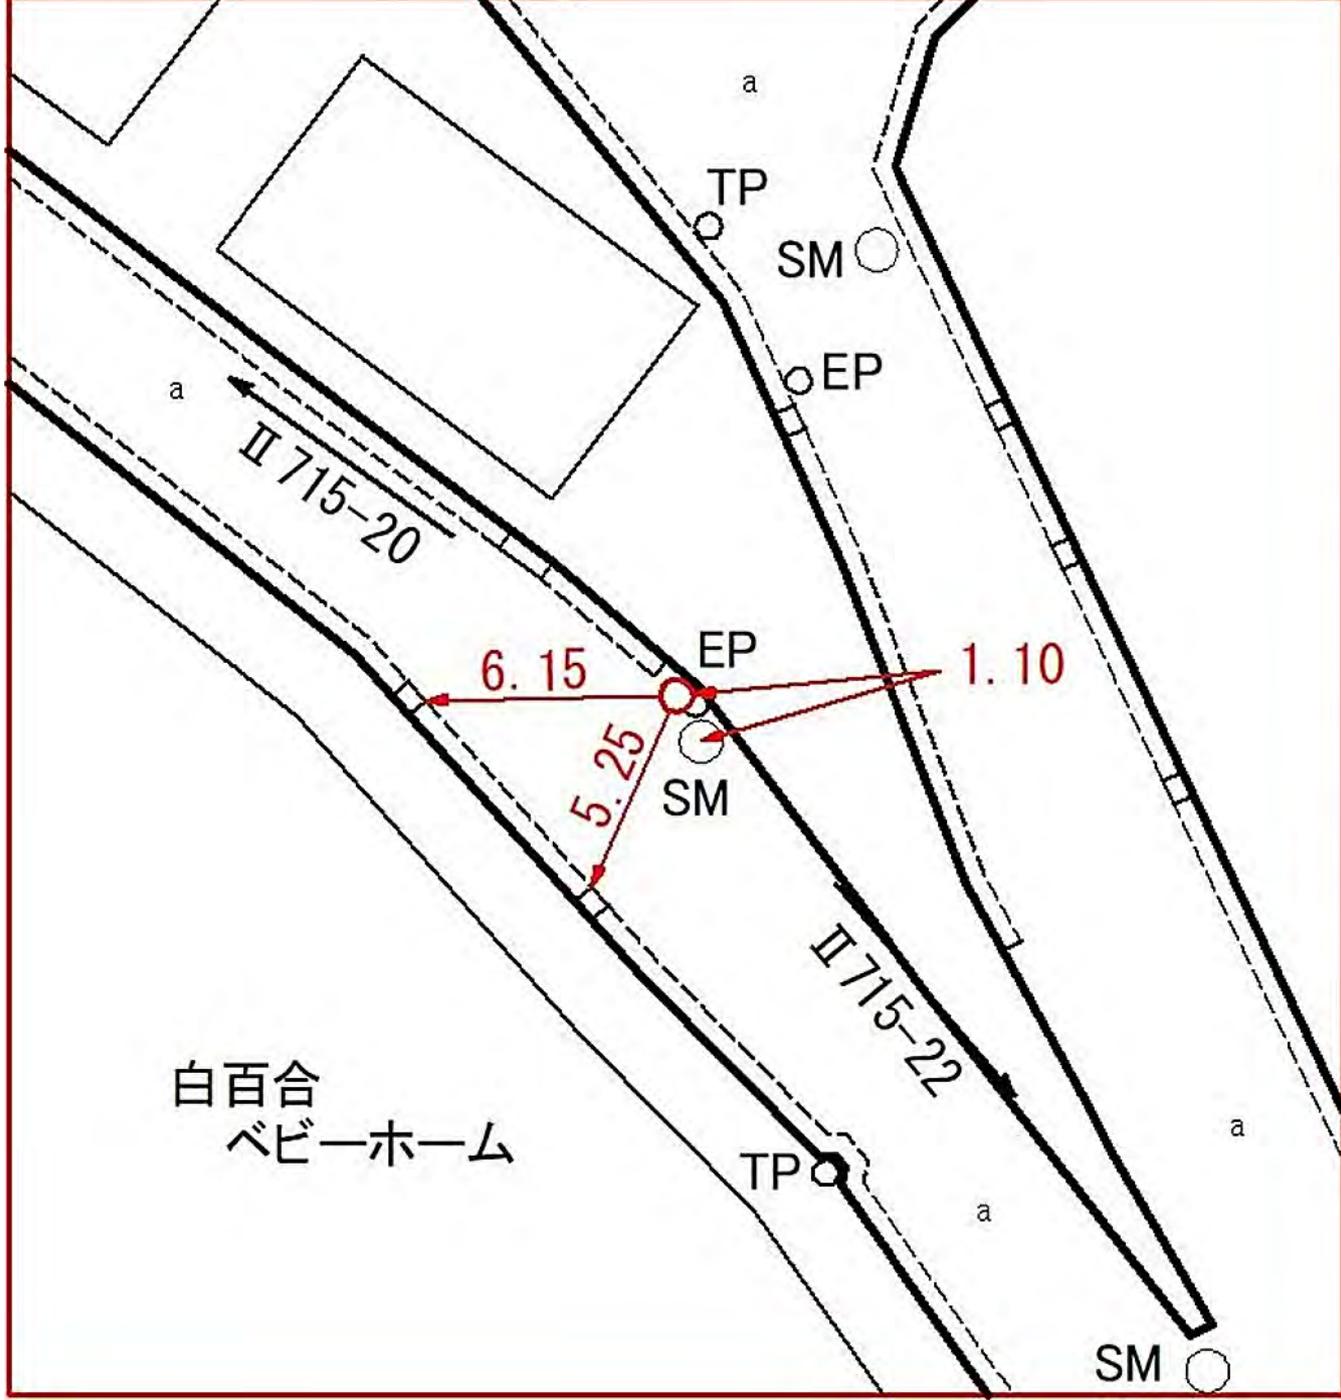

線 番 号	点 番 号	標 識 ノ 種 類	所 在 地
-------------	-------------	-----------	-------

Ⅱ 715	22	金属標・鋏・木杭 キザミ	泉区中田東一丁目四一番三地先
-------	----	-----------------	----------------

要 図

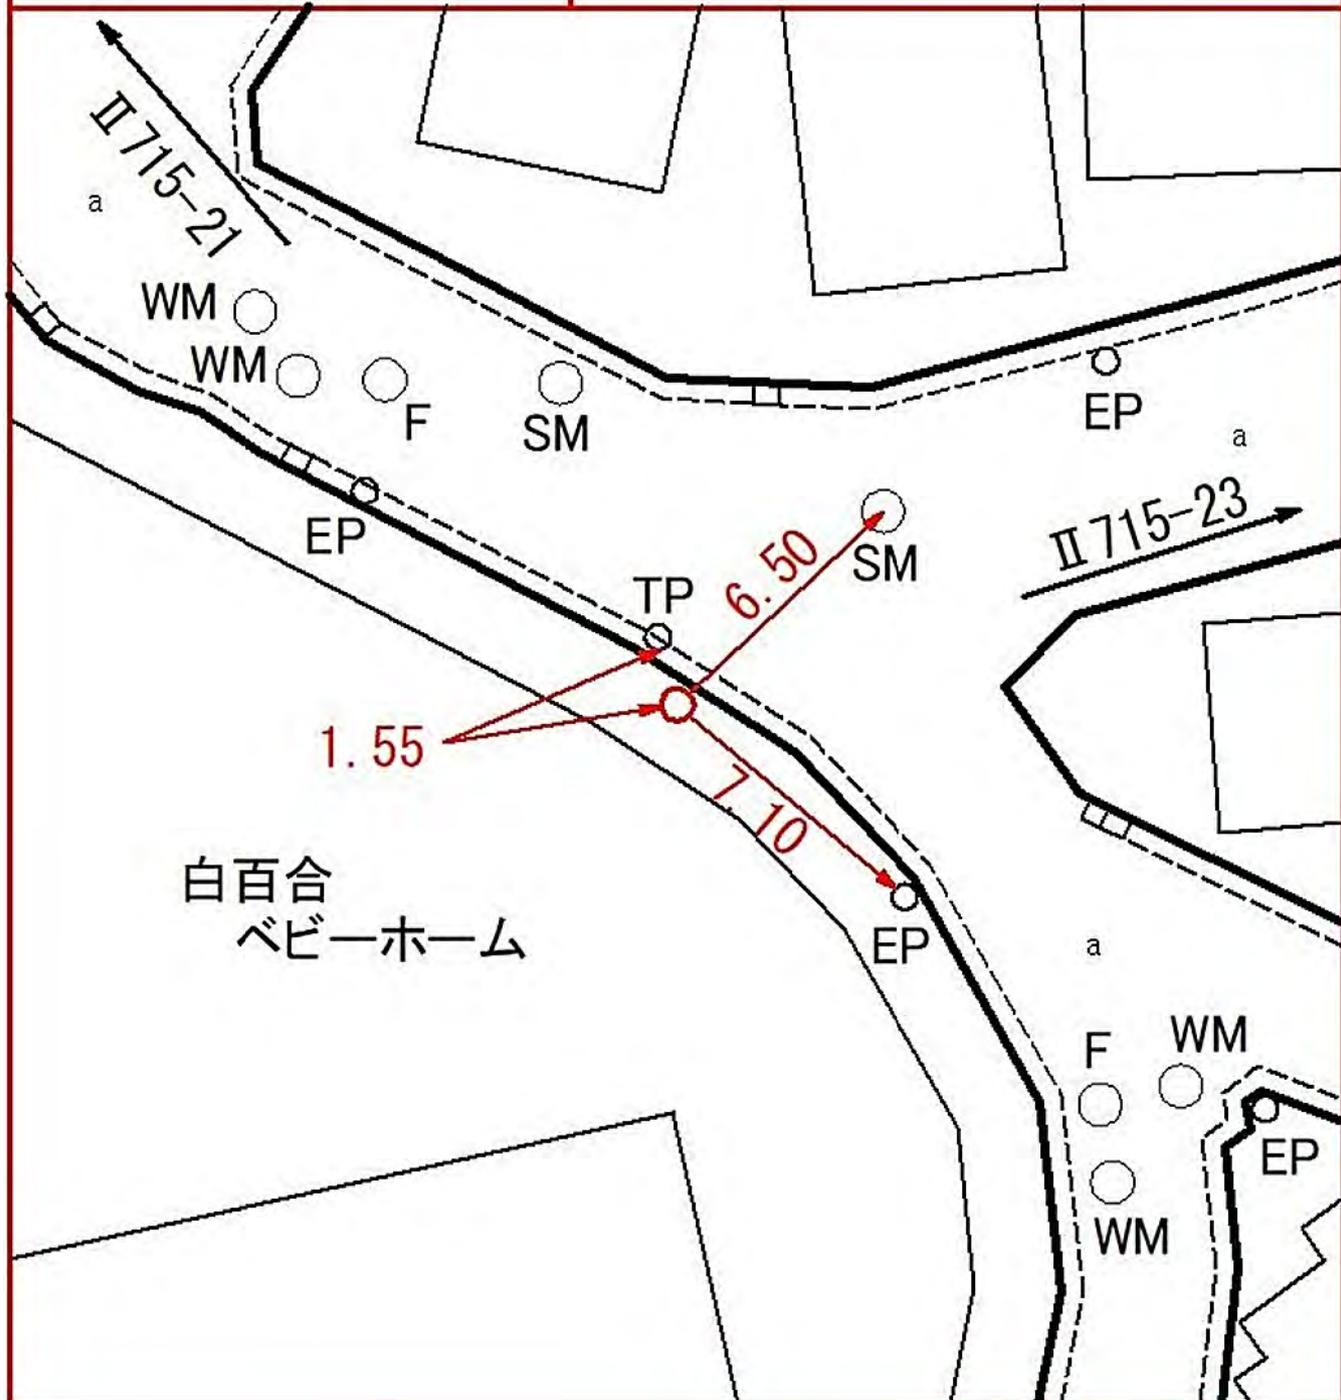


線 番 号	点 番 号	標 識 ノ 種 類	所 在 地
-------------	-------------	-----------	-------

II 715	24
--------	----

金属標・鋳・木杭  
キザミ

泉区白百合一丁目一五番二一地先

要 図

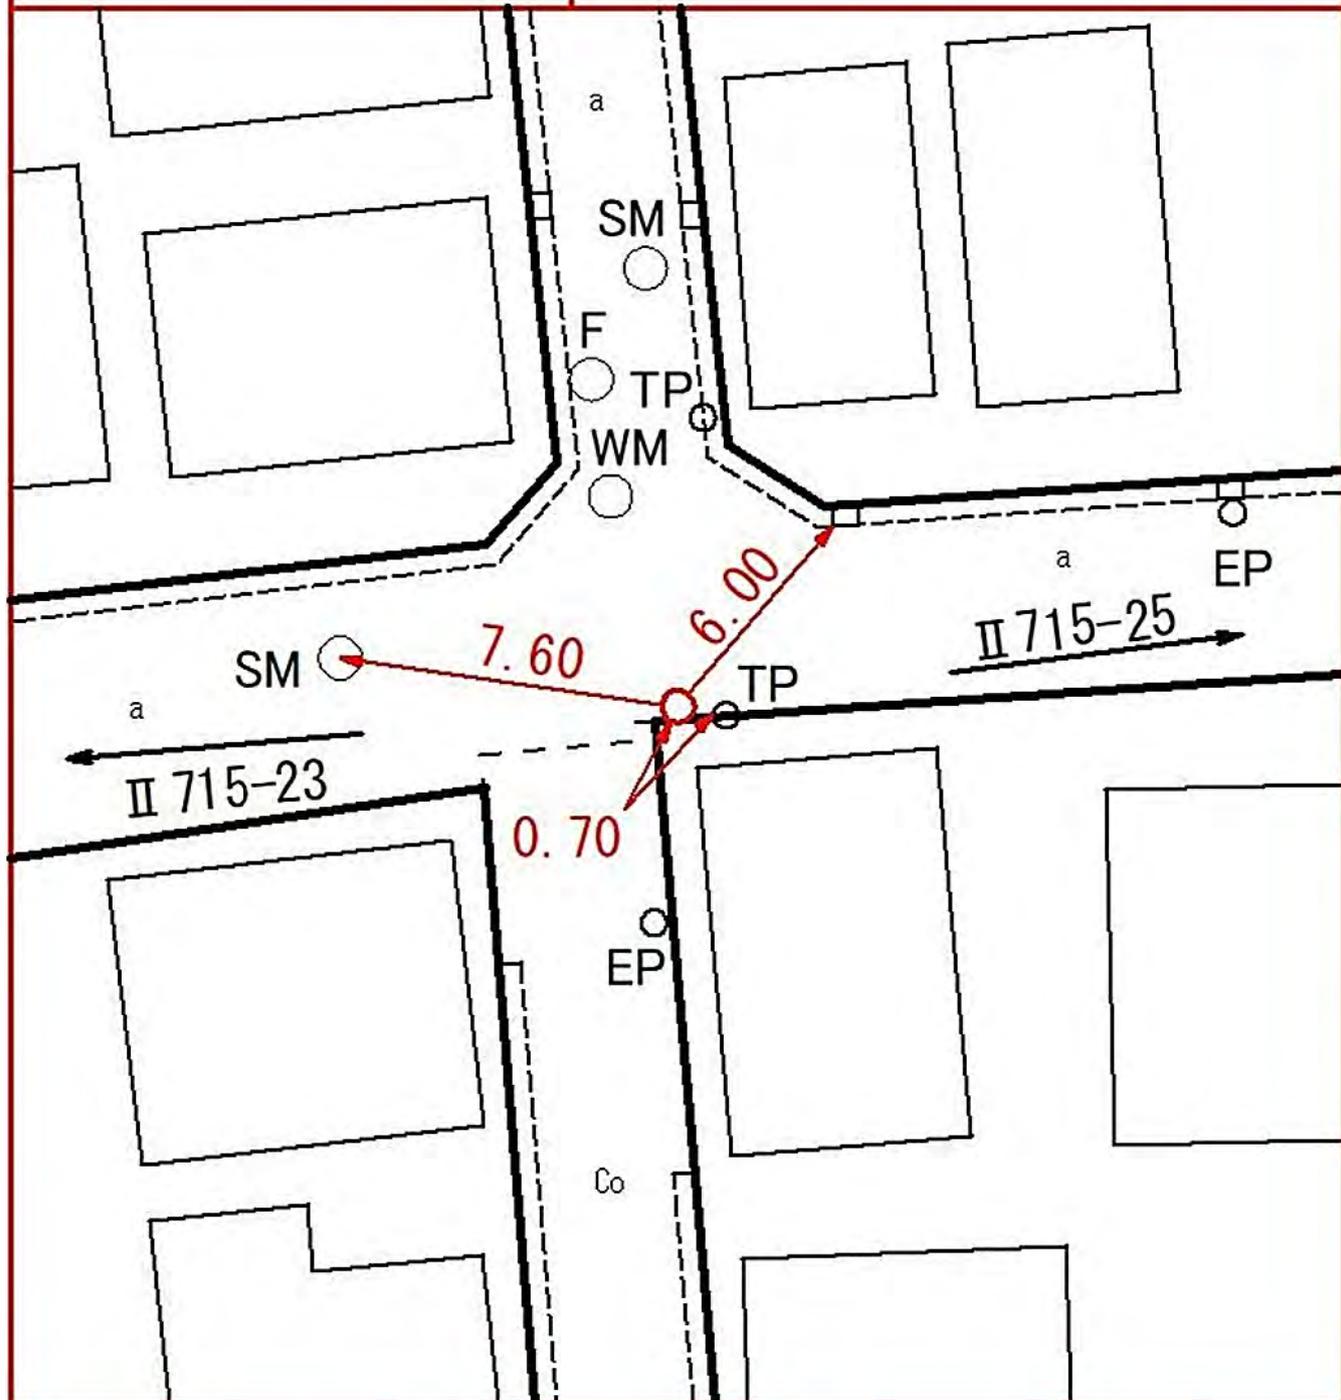

線  
番  
号

点  
番  
号

標 識 ノ 種 類

所 在 地

Ⅱ 715

25

金属標・鋸・木杭

戸塚区矢部町二〇八九番地先

キザミ

要 図



線  
番  
号

点  
番  
号

標 識 ノ 種 類

所 在 地

II 715


26

金属標・鋳・木杭


戸塚区矢部町二〇九一番二地先

キザミ

要 図

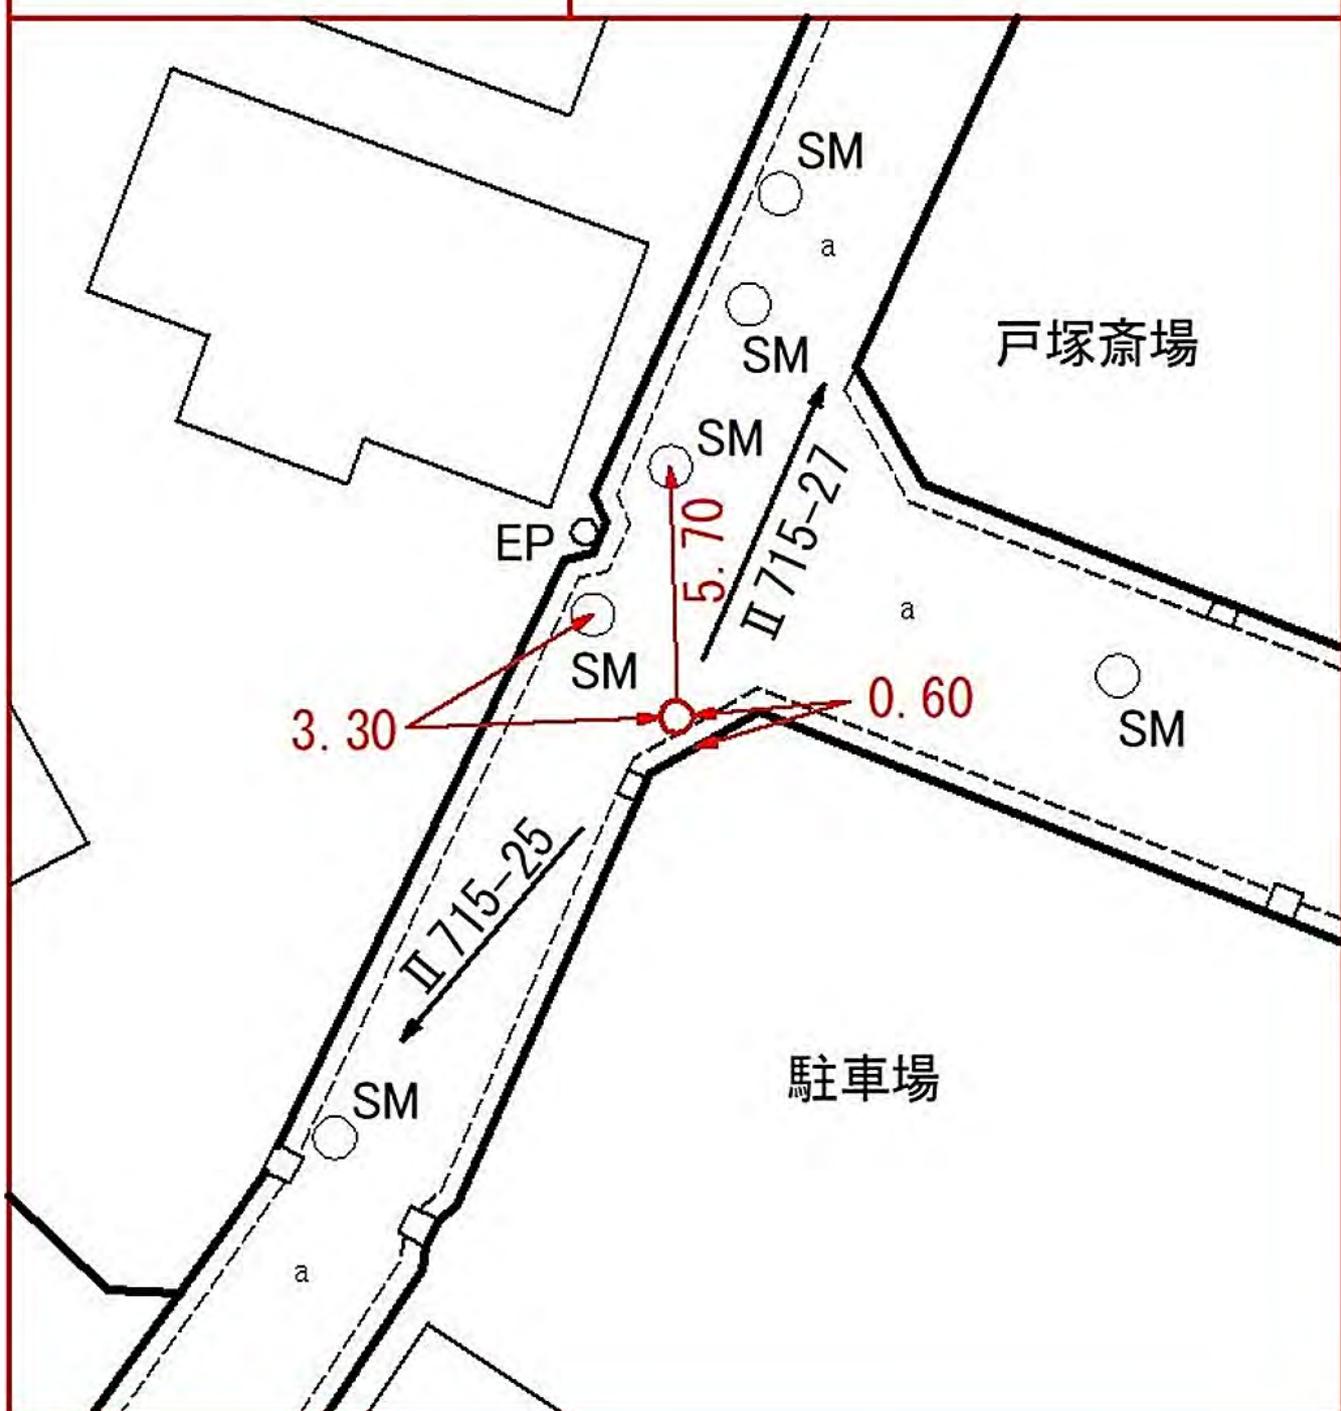


線番号	点番号	標識ノ種類	所在地
II 715	27	<b>金属標</b> ・鋸・木杭 キザミ	泉区白百合一丁目二三番五地先
要 図			

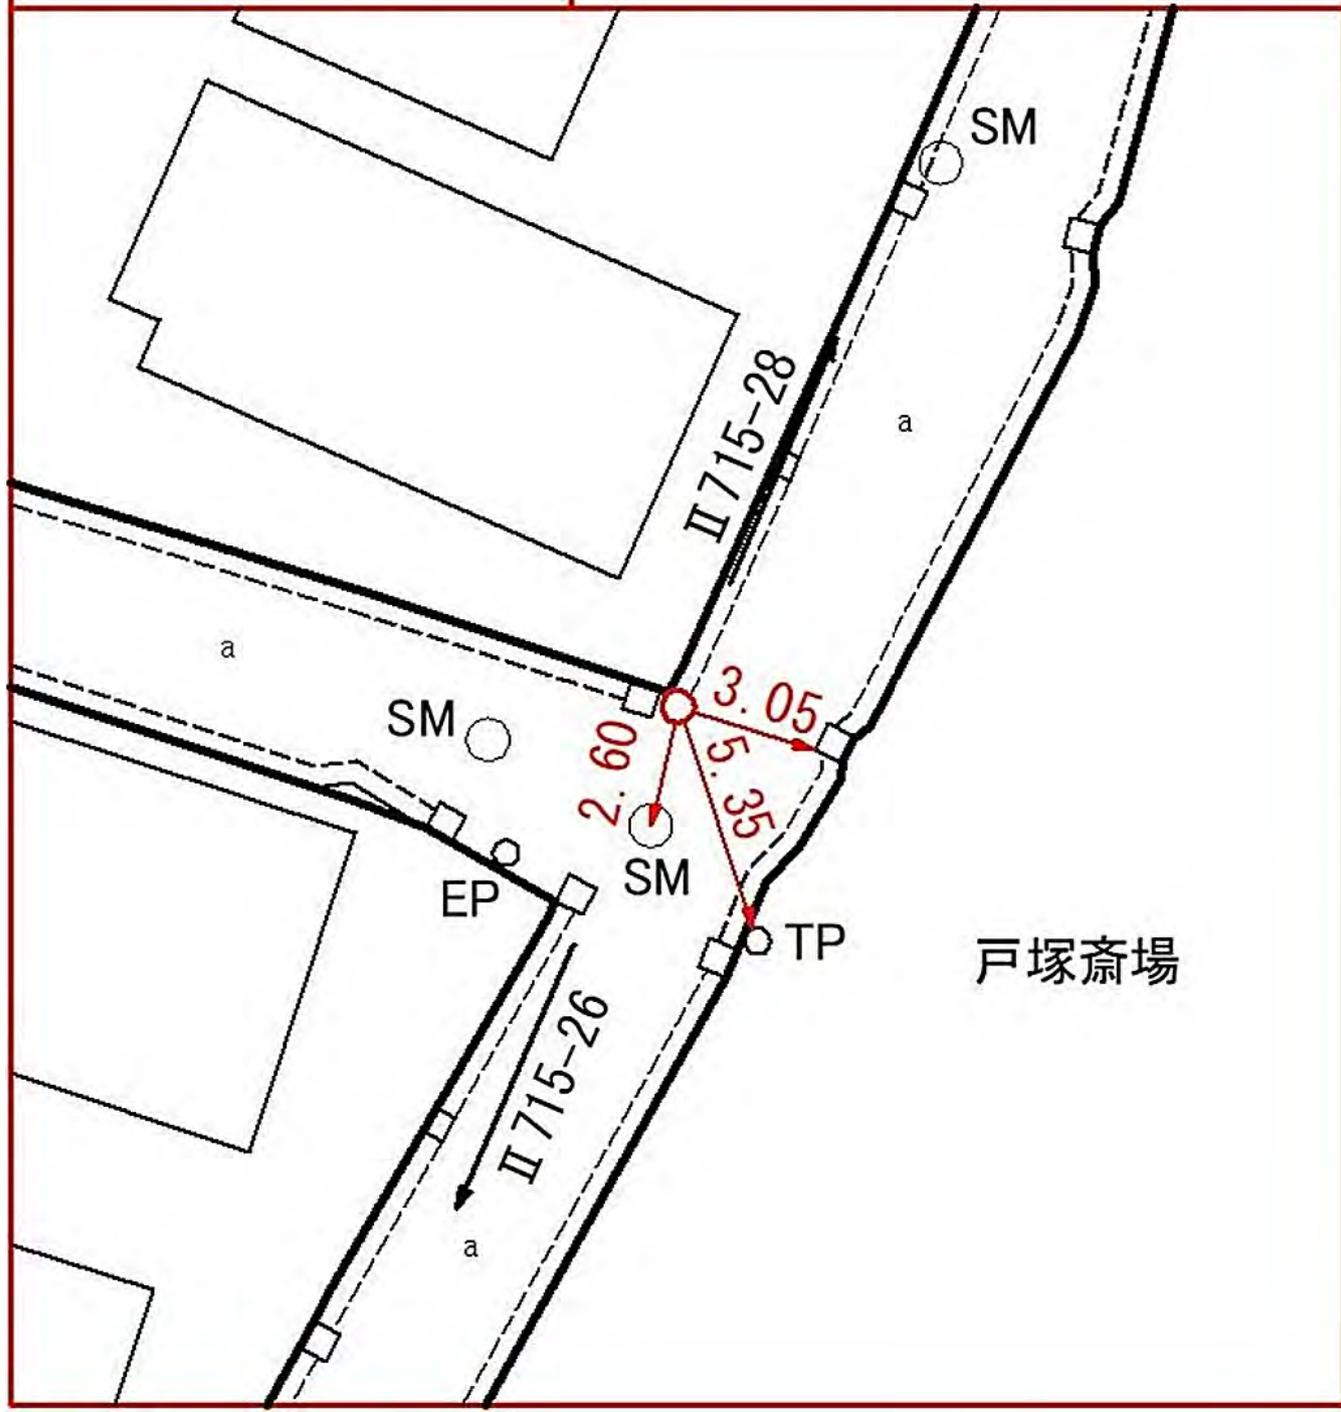


線 番 号	点 番 号	標 識 ノ 種 類	所 在 地
-------------	-------------	-----------	-------

II 715	28	<div style="border: 1px solid black; border-radius: 50%; padding: 5px; display: inline-block;">金属標</div> ・ 鋌 ・ 木杭 キザミ
要 図		


泉区白百合一丁目二四番地先

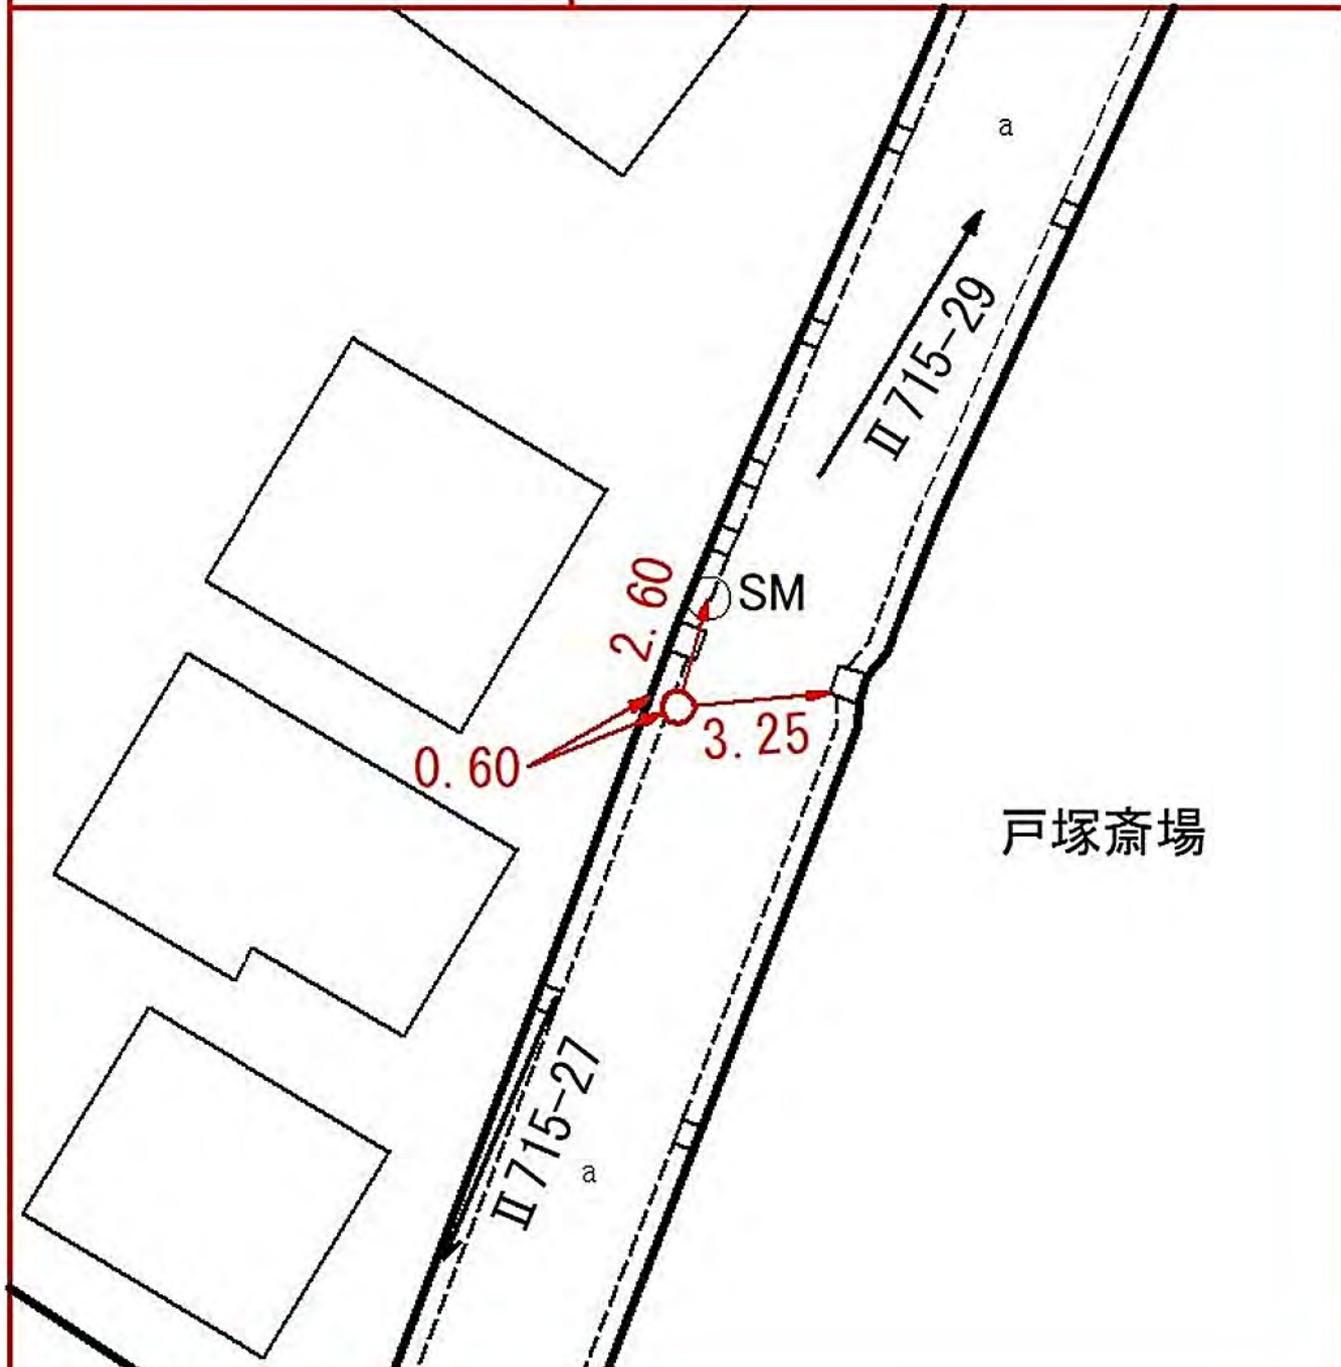

線番号	点番号	標識ノ種類	所在地
II 715	29	<b>金属標</b> ・鋳・木杭 キザミ	泉区白百合一丁目二六番二地先
要 図			

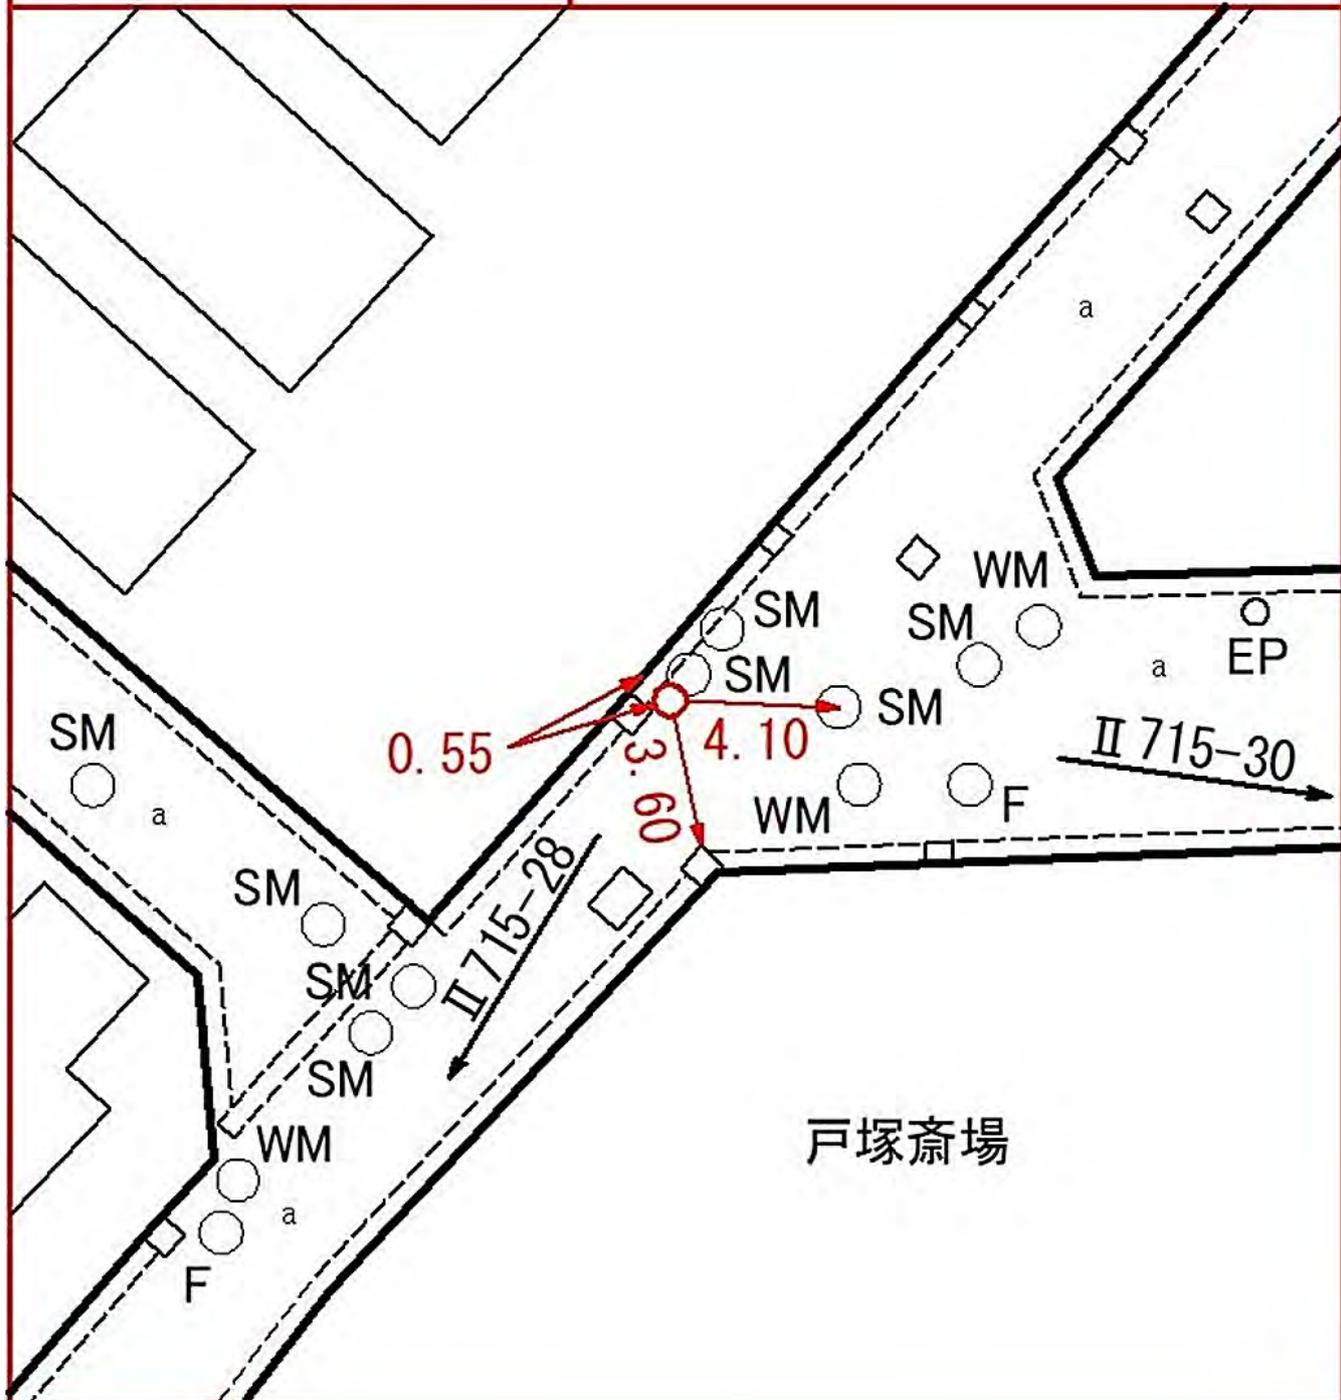

線 番 号	点 番 号	標 識 ノ 種 類	所 在 地
II 715	30	<div style="border: 1px solid black; border-radius: 50%; padding: 5px; display: inline-block;">金属標</div> ・ 鋳 ・ 木杭 キザミ	戸塚区鳥が丘一一番一三地先
要 図			

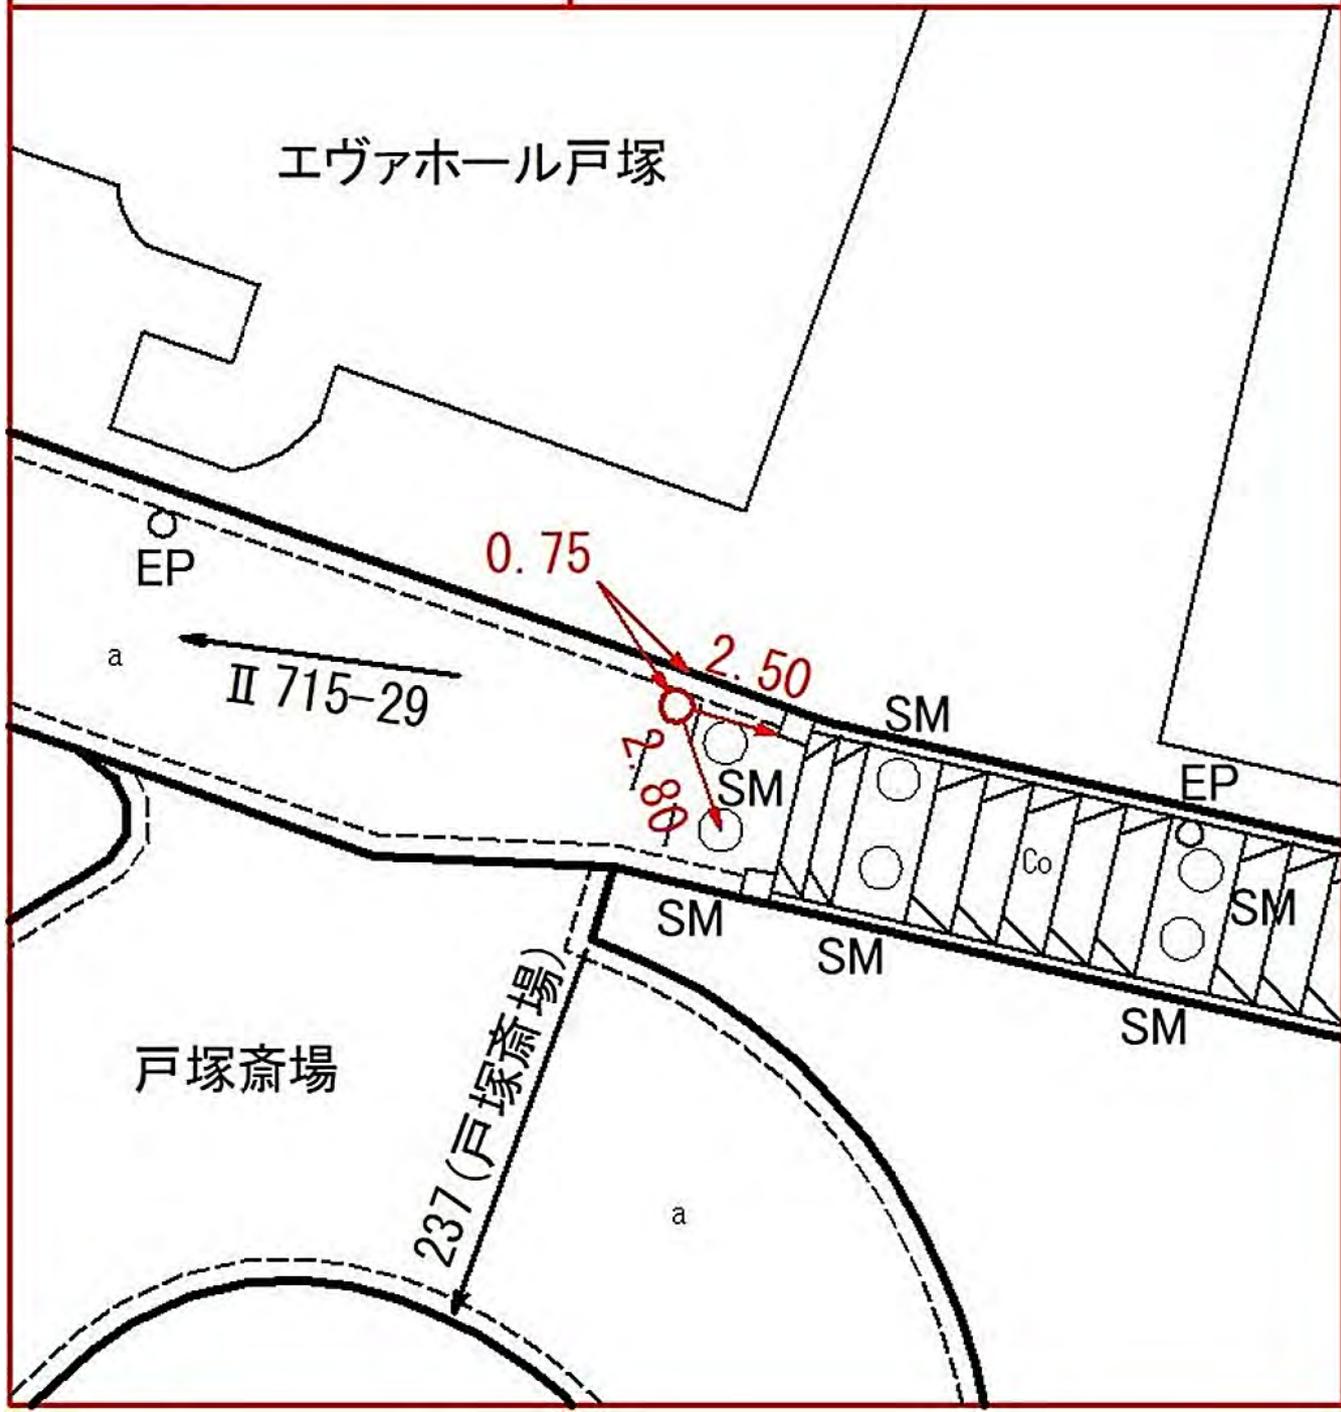


線 番 号	点 番 号	標 識 ノ 種 類	所 在 地
-------------	-------------	-----------	-------

II 715	31
--------	----

金属標 ・ 鋌 ・ 木杭  
 キザミ

要 図

泉区中田東二丁目三番二地先

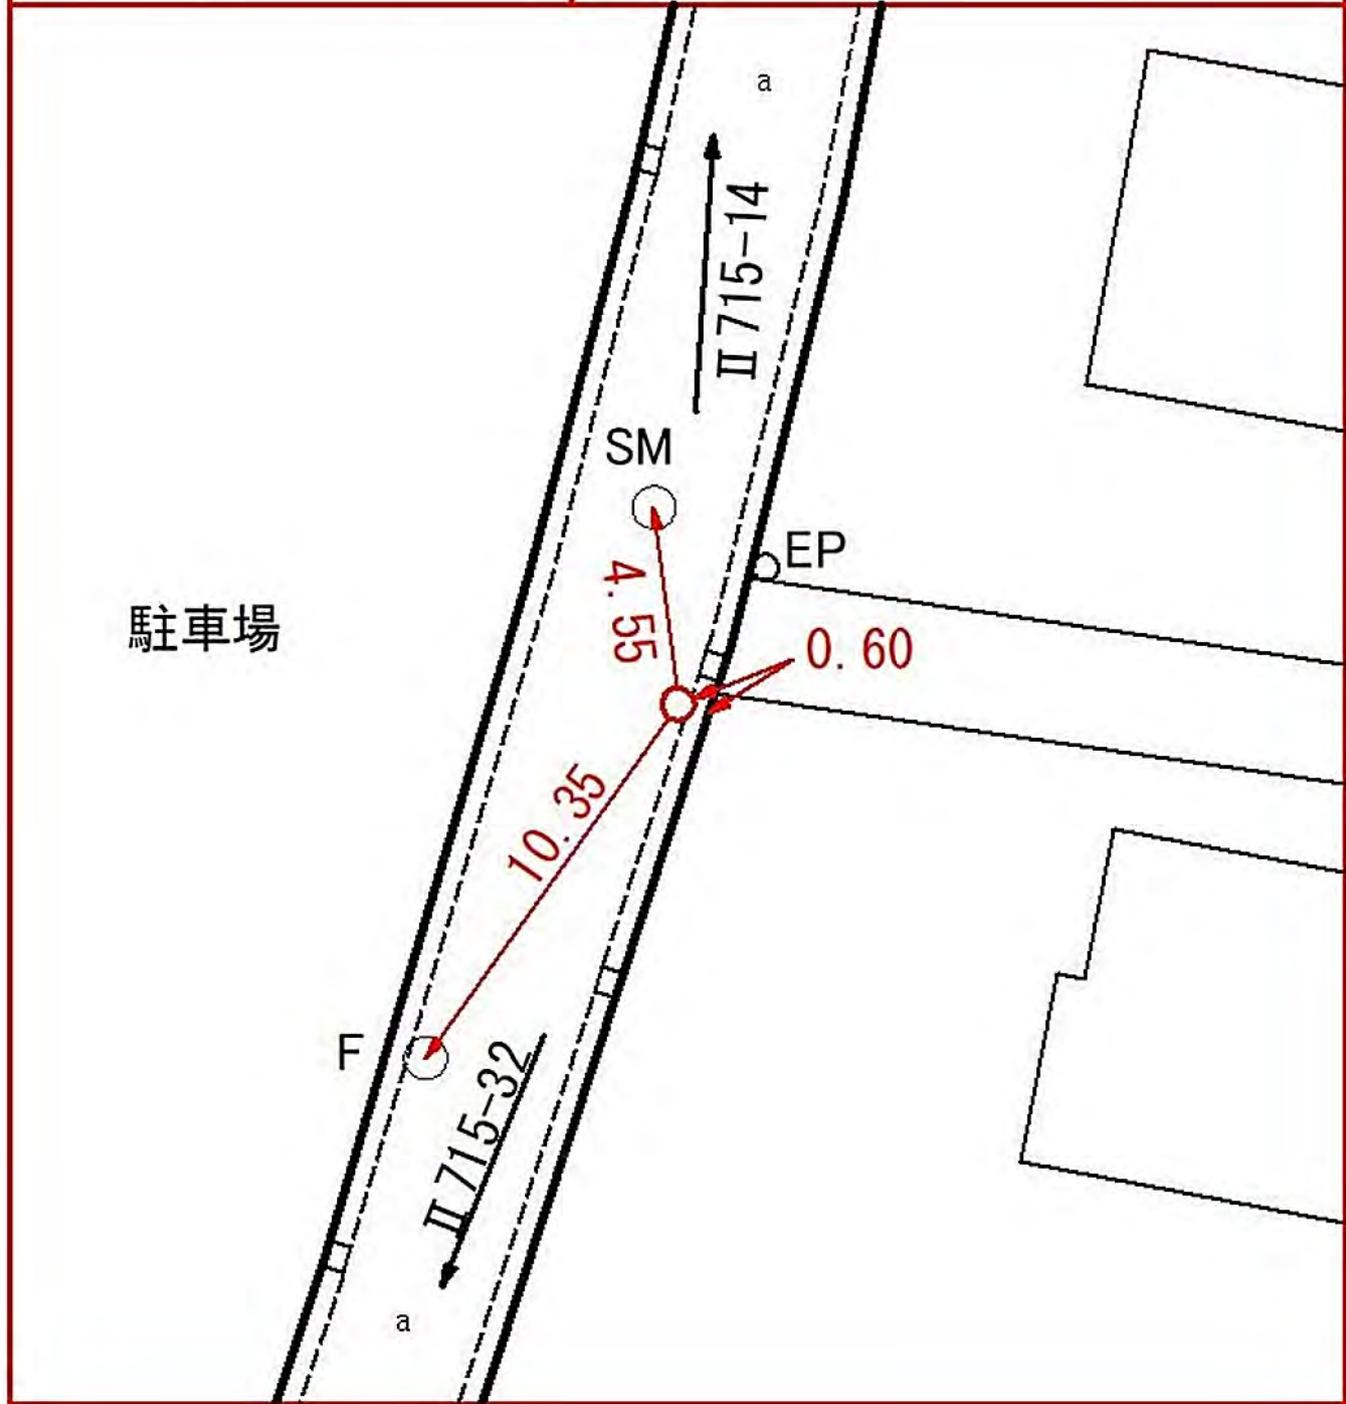

泉区中田東二丁目三番二地先


線 番 号	点 番 号	標 識 ノ 種 類	所 在 地
-------------	-------------	-----------	-------

II 715	33
--------	----

金属標・鋌・木杭  
キザミ

泉区中田東三丁目二番九地先

要 図

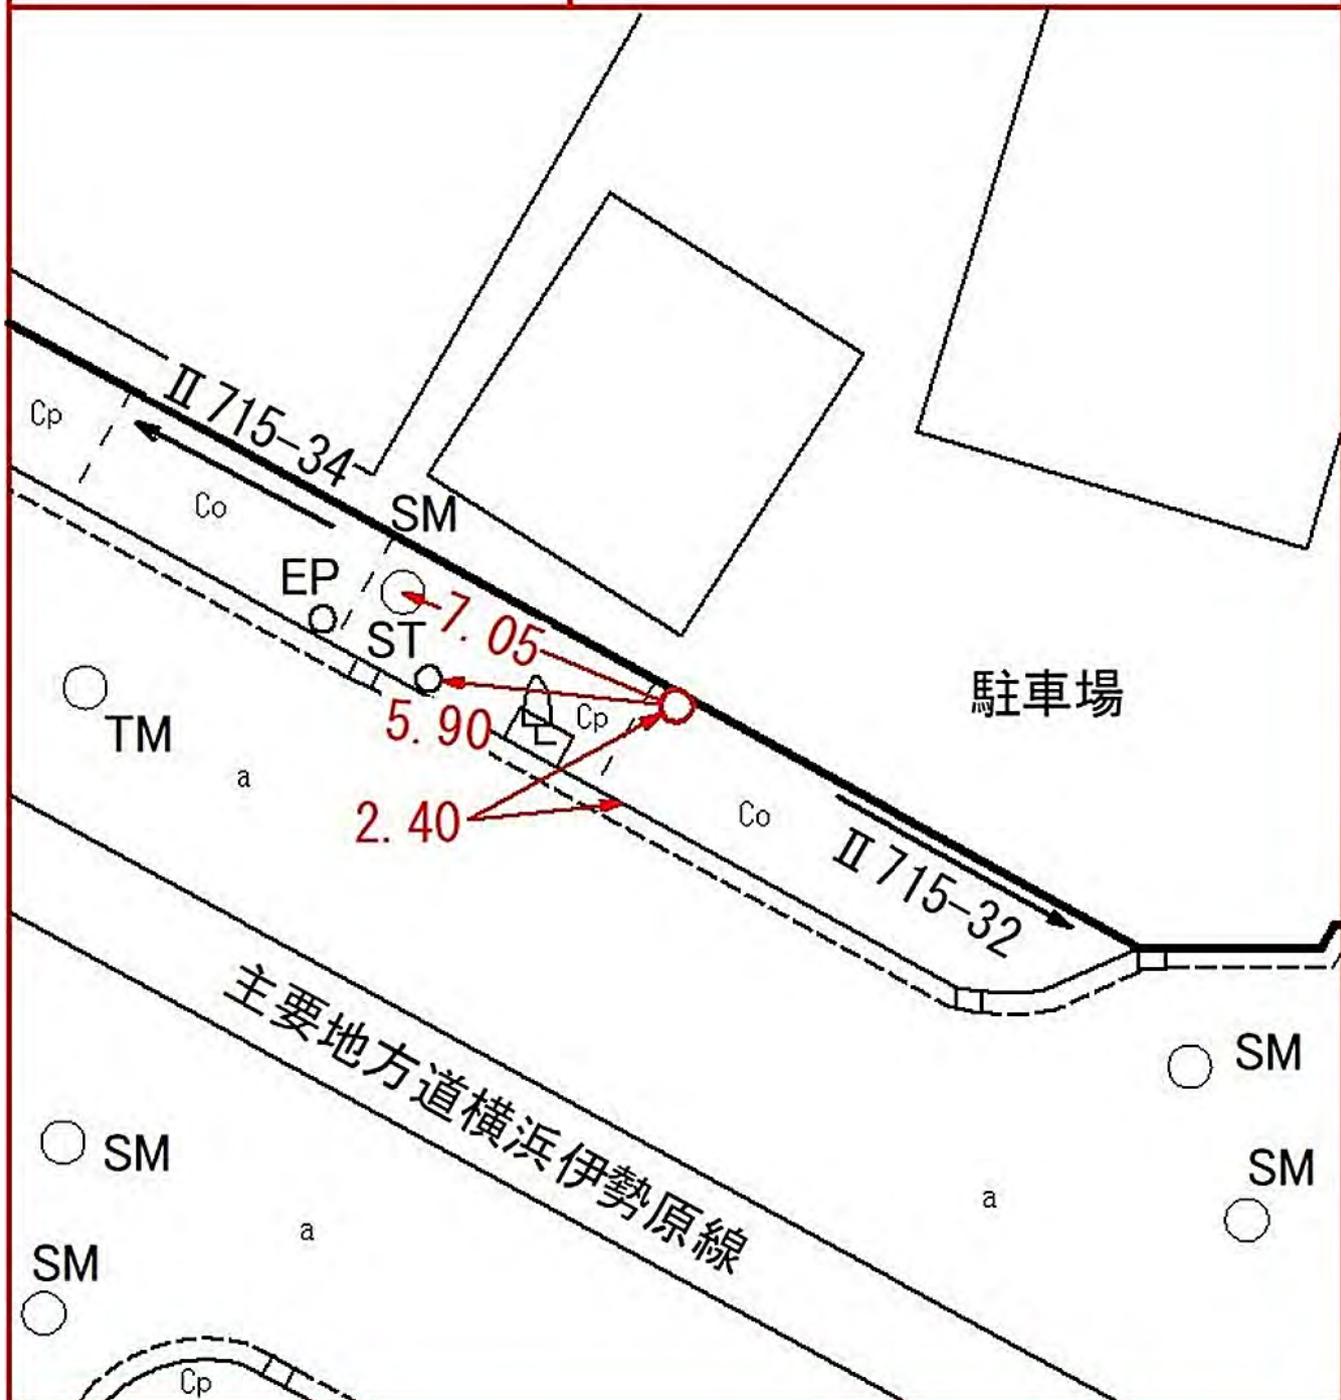


線 番 号	点 番 号	標 識 ノ 種 類	所 在 地
-------------	-------------	-----------	-------

II 715	34
--------	----

金属標・鋸・木杭  
キザミ

泉区中田東三丁目一六番一地先

要 図

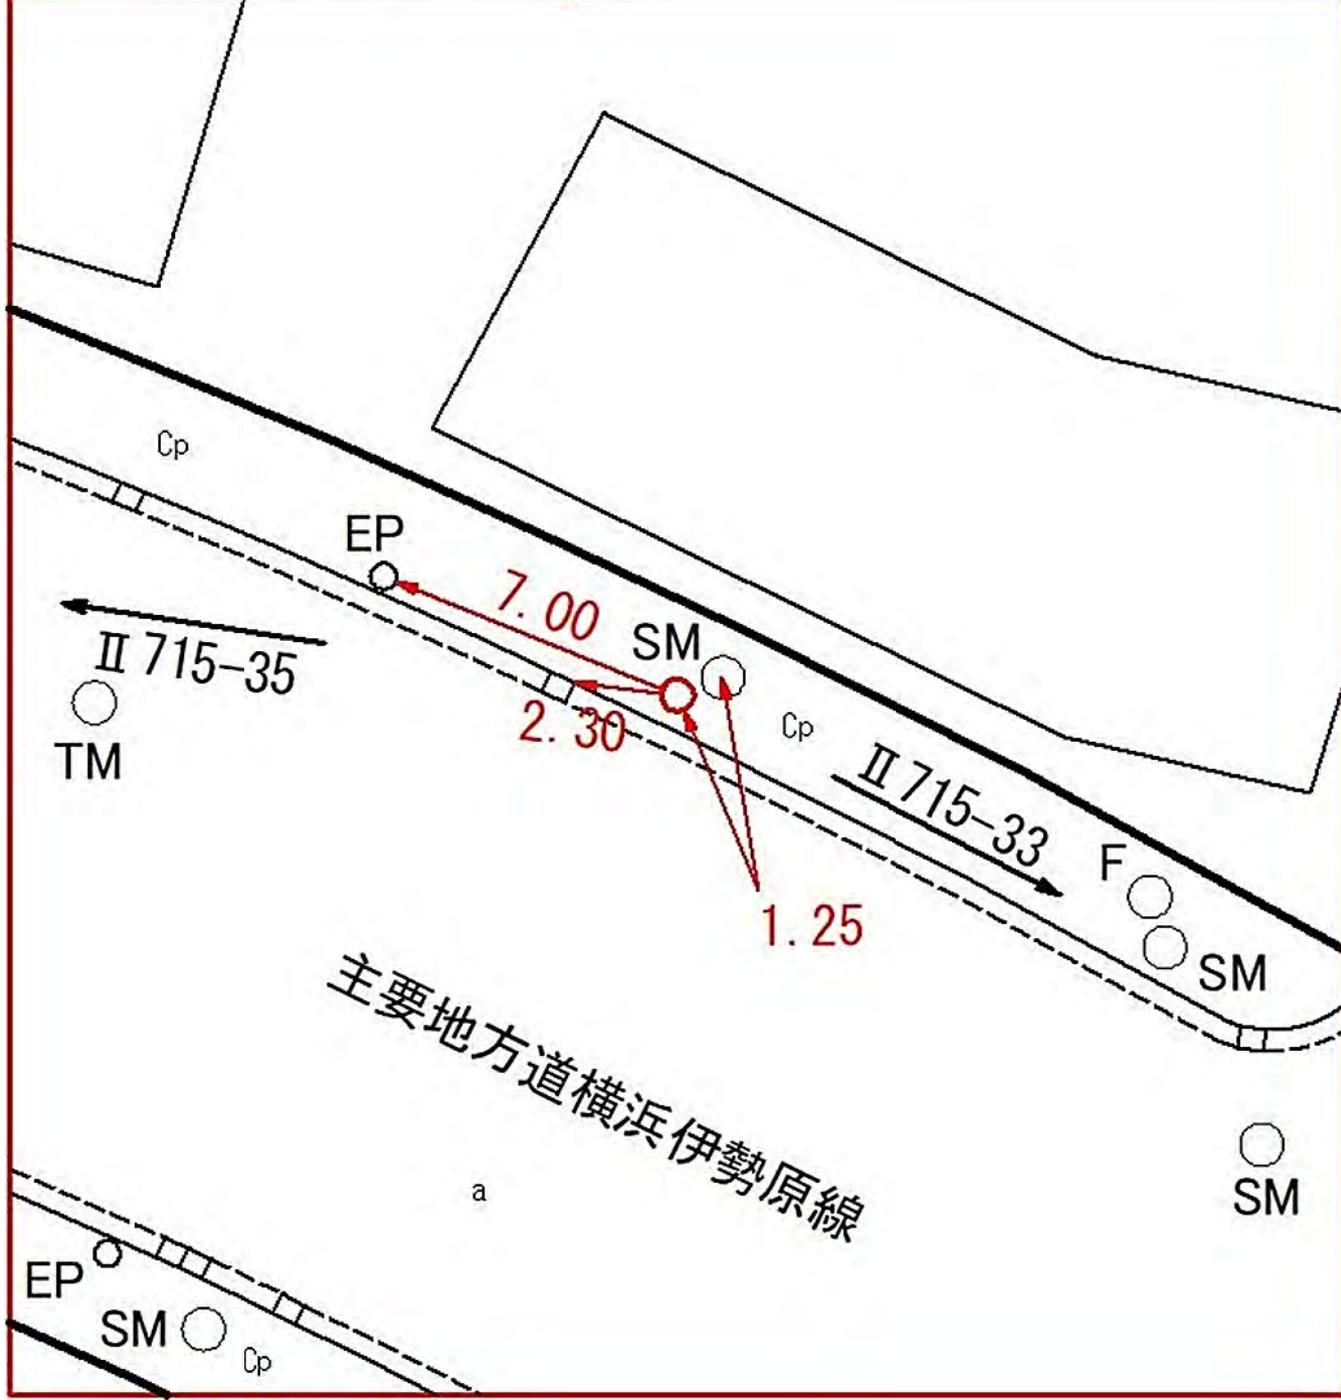


線 番 号	点 番 号	標 識 ノ 種 類	所 在 地
-------------	-------------	-----------	-------

II 715	35	<p>金属標・鋸・木杭</p> <p>キザミ</p>	泉区中田北二丁目七番二〇地先
要 図			



泉区中田北二丁目七番二〇地先

線番号	点番号	標識ノ種類	所在地
II 715	37	<b>金属標</b> ・鋳・木杭 キザミ	泉区中田南四丁目五番四〇地先
要 図			

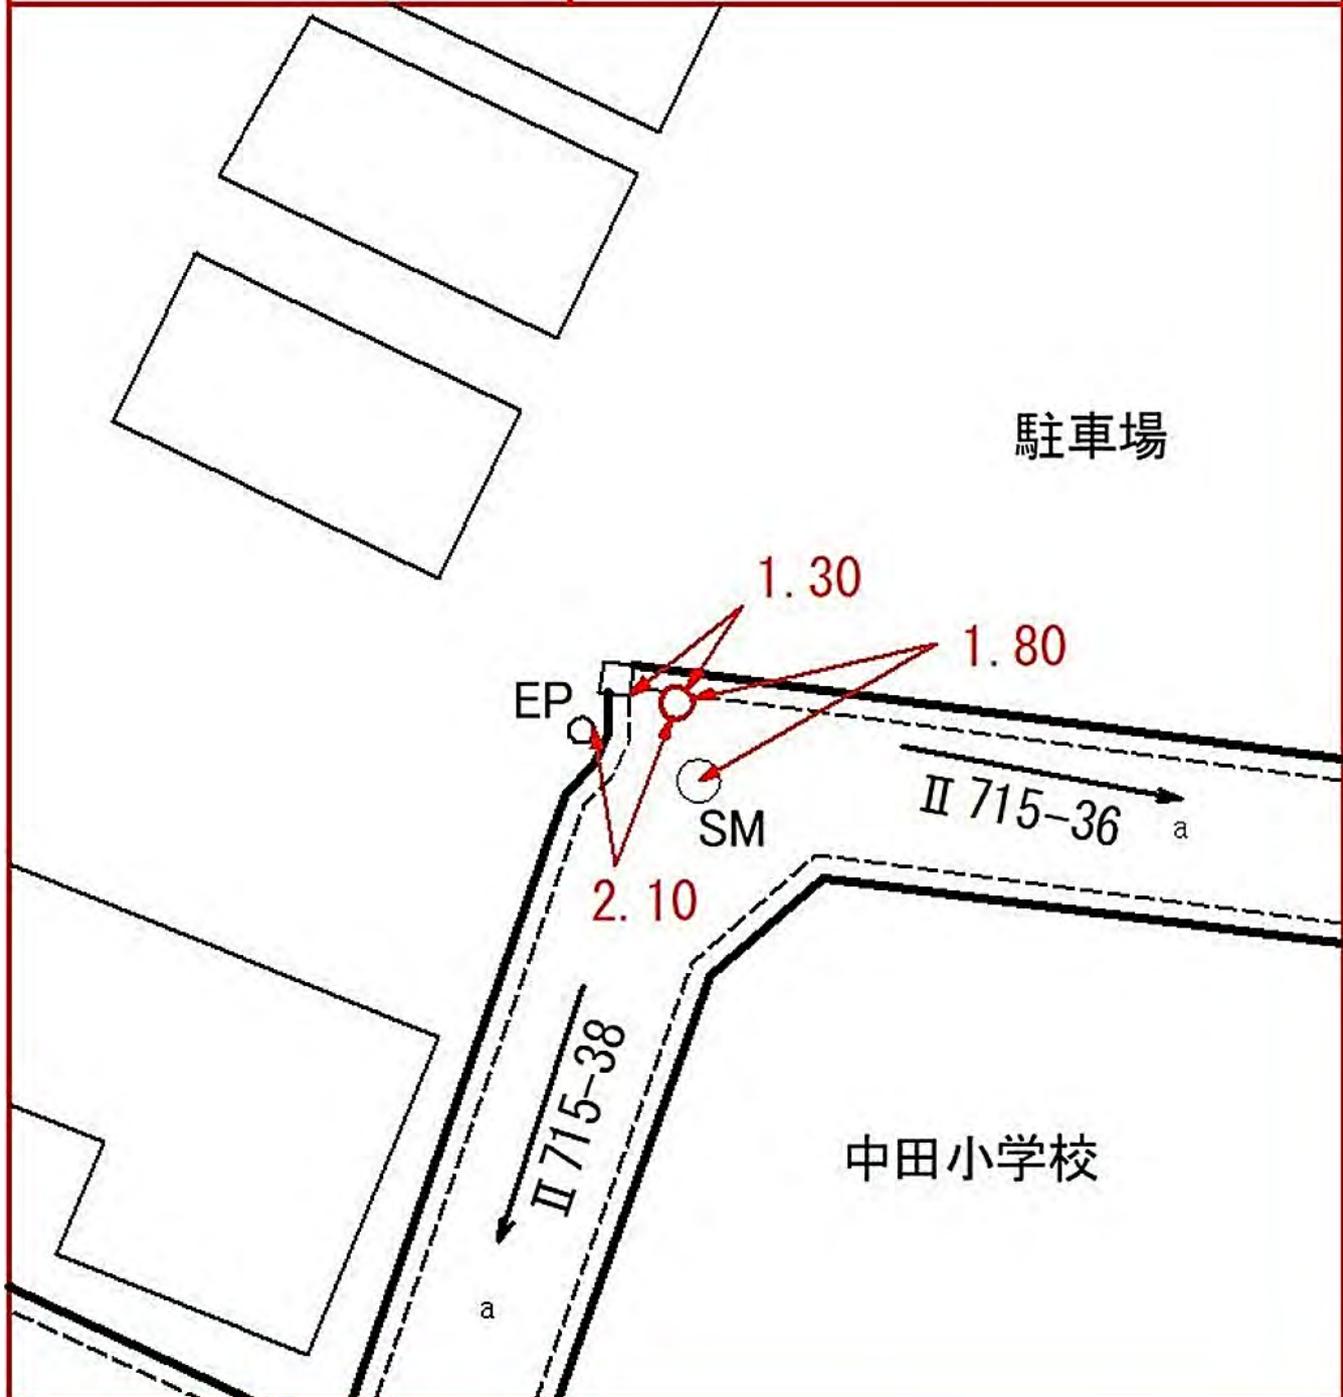

線  
番  
号

点  
番  
号

標 識 ノ 種 類

所 在 地


Ⅱ 715

38

金属標・鋏・木杭  
キザミ

泉区中田南四丁目四番一地先

要 図

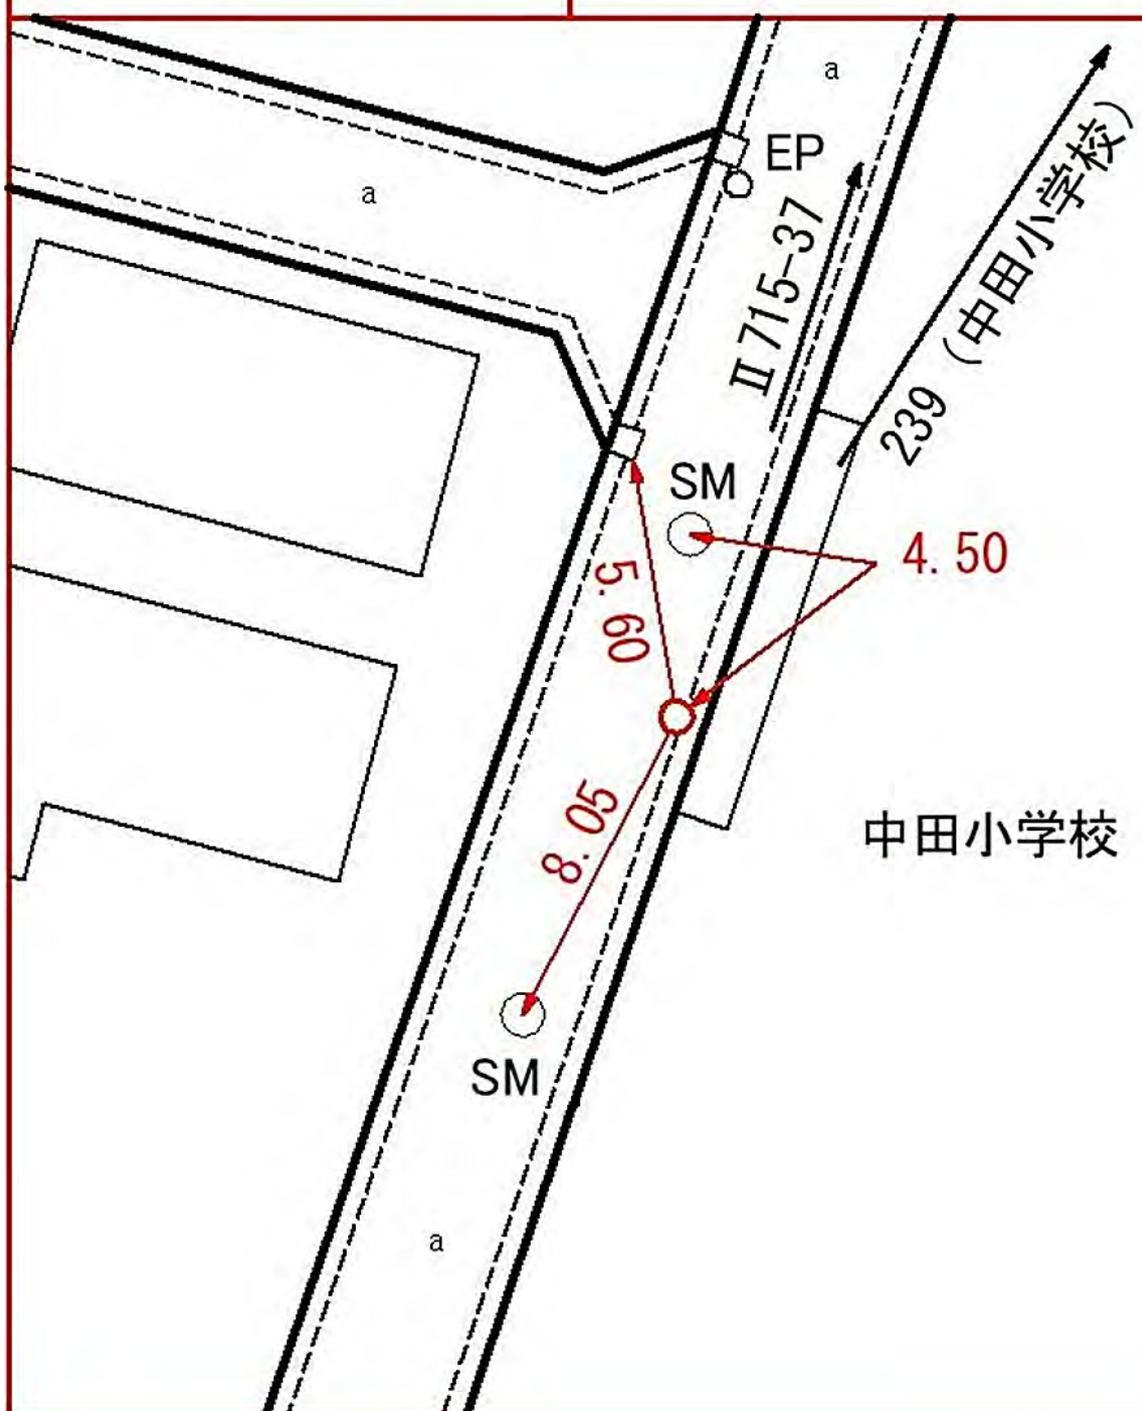


線 番 号	点 番 号	標 識 ノ 種 類	所 在 地
-------------	-------------	-----------	-------

Ⅱ715      39

金属標・鋳・木杭  
キザミ

泉区中田東四丁目五四―一 番地先

要 図

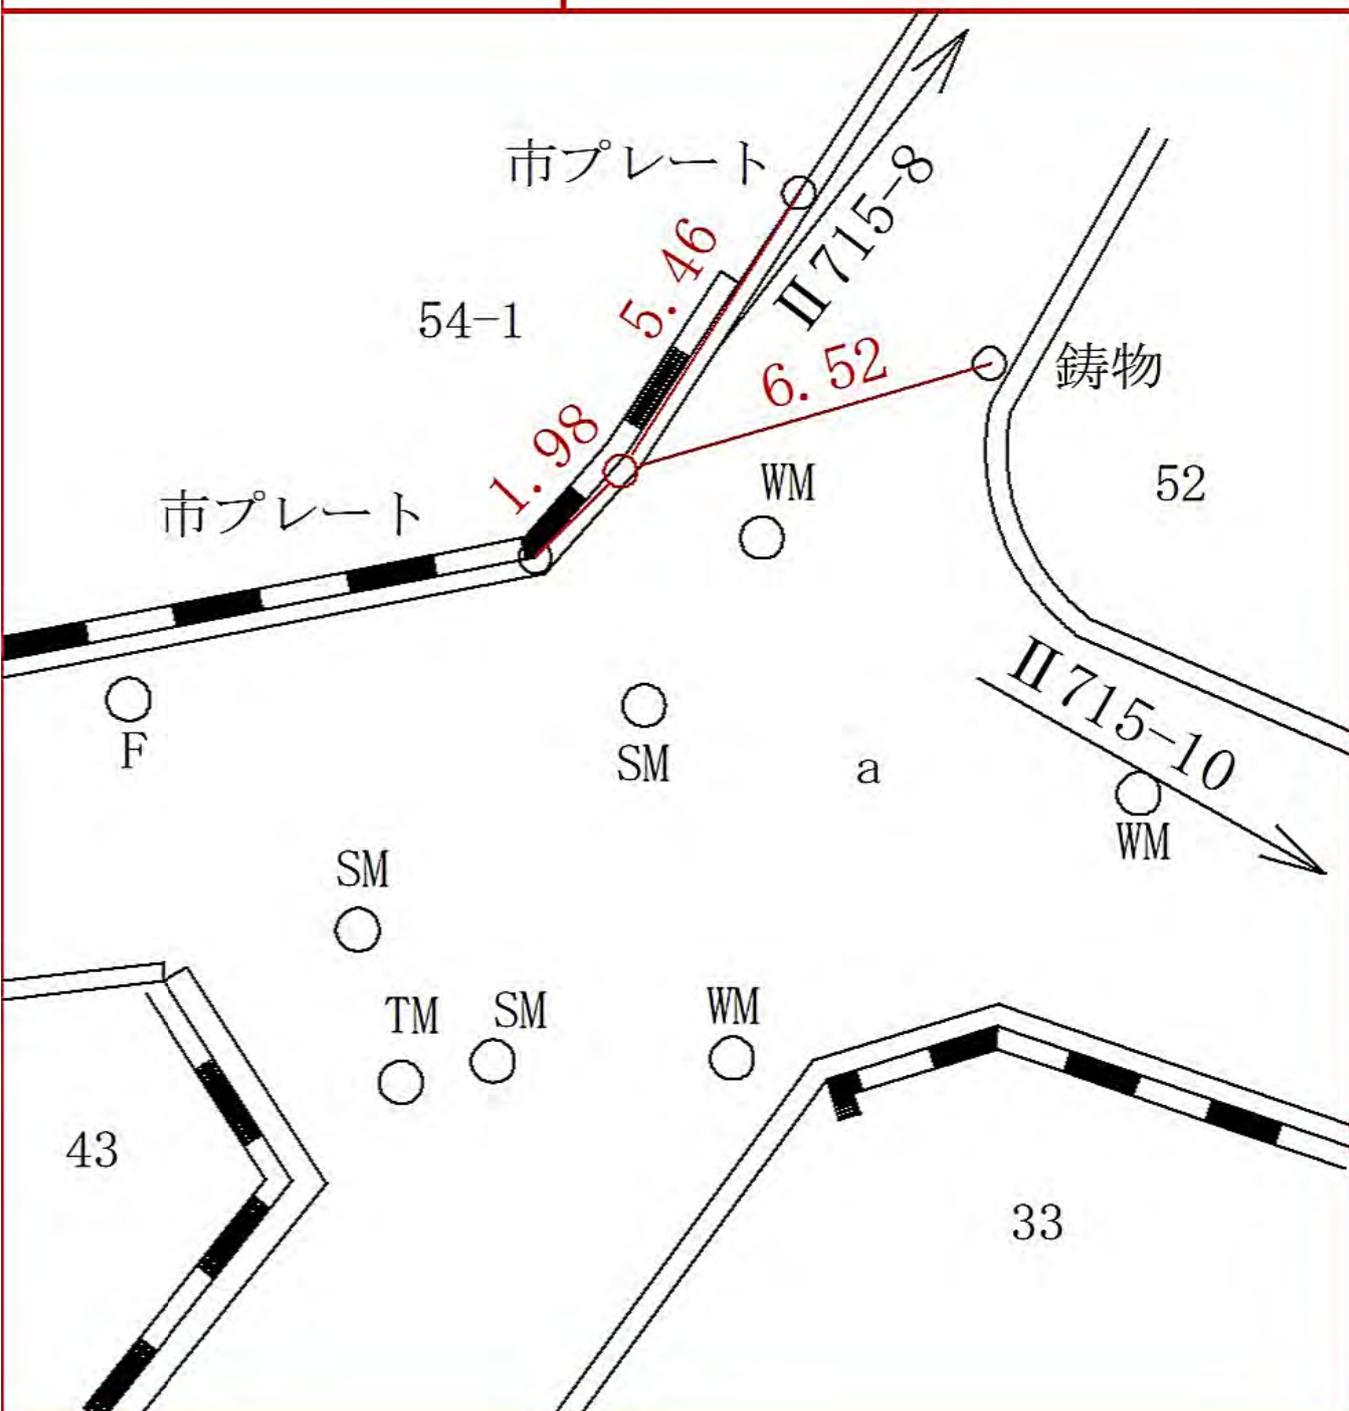

所在地

横浜市金沢区並木1丁目10-2番地先

標識ノ種類

金属標・鋏・木杭

キザミ

線番号

II 716

点番号

1

要

図

なみき幼稚園広場

なみき幼稚園

10-2

176

3.94

II 716-3

5.32

3.87


SM

○SM

ST

駐車場

13-1

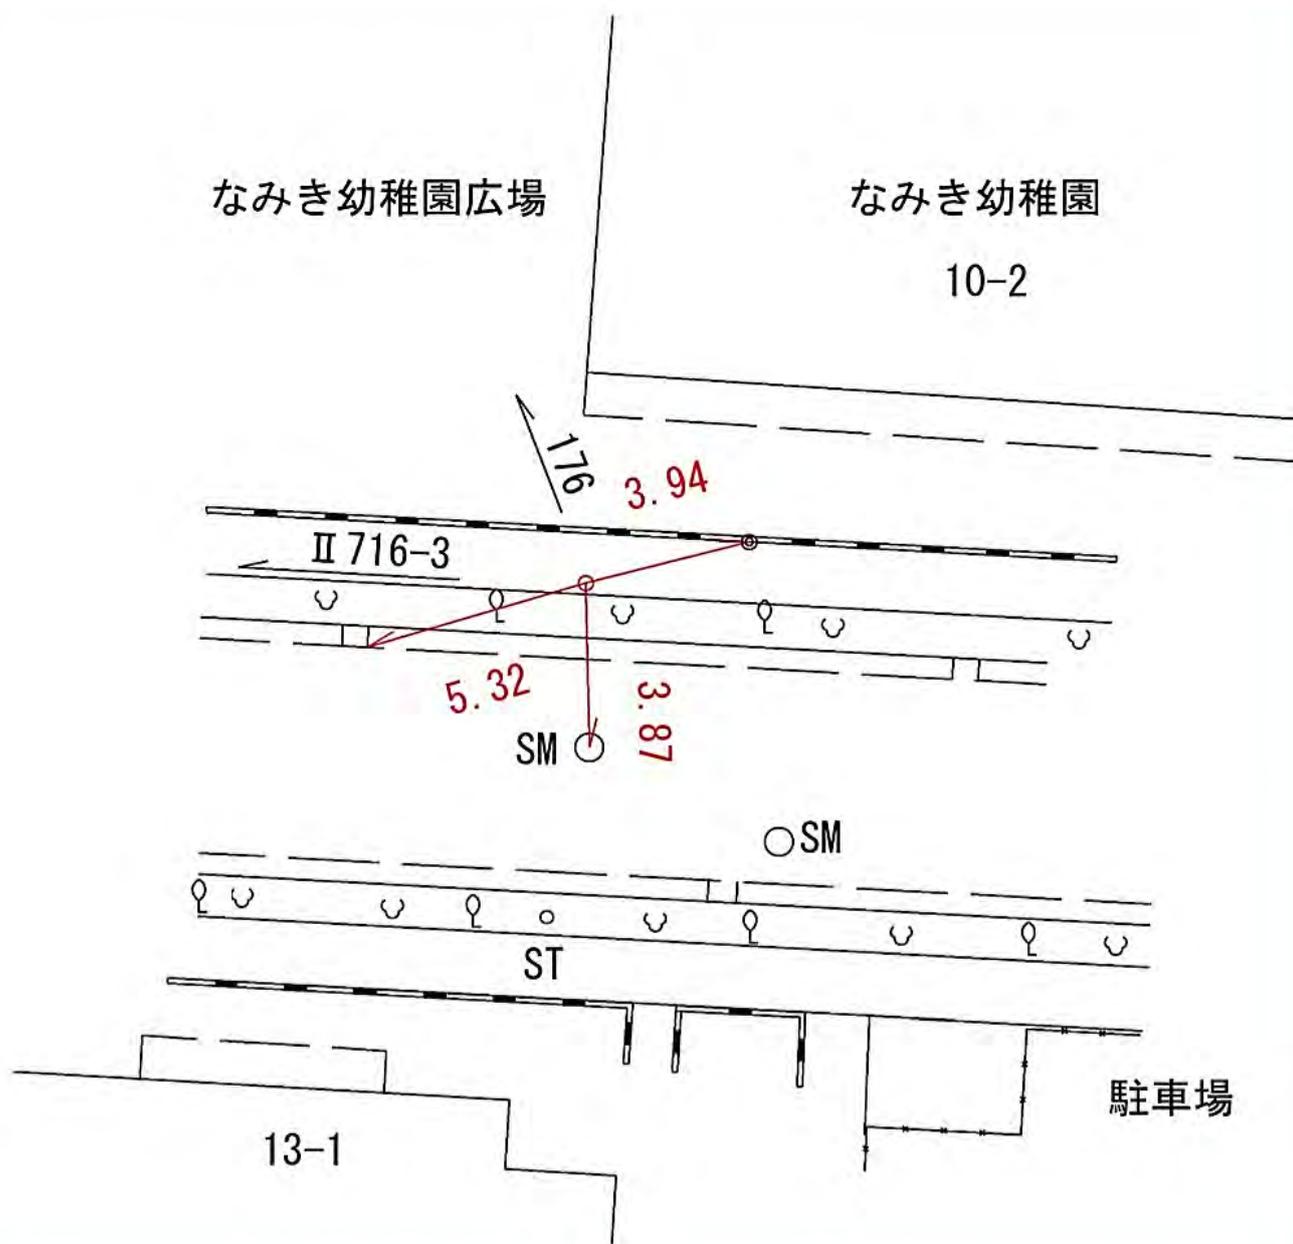

所在地

横浜市金沢区並木1丁目8番地先

標識ノ種類

金属標・鋏・木杭

キザミ

線番号


II 716

点番号

2

要

図

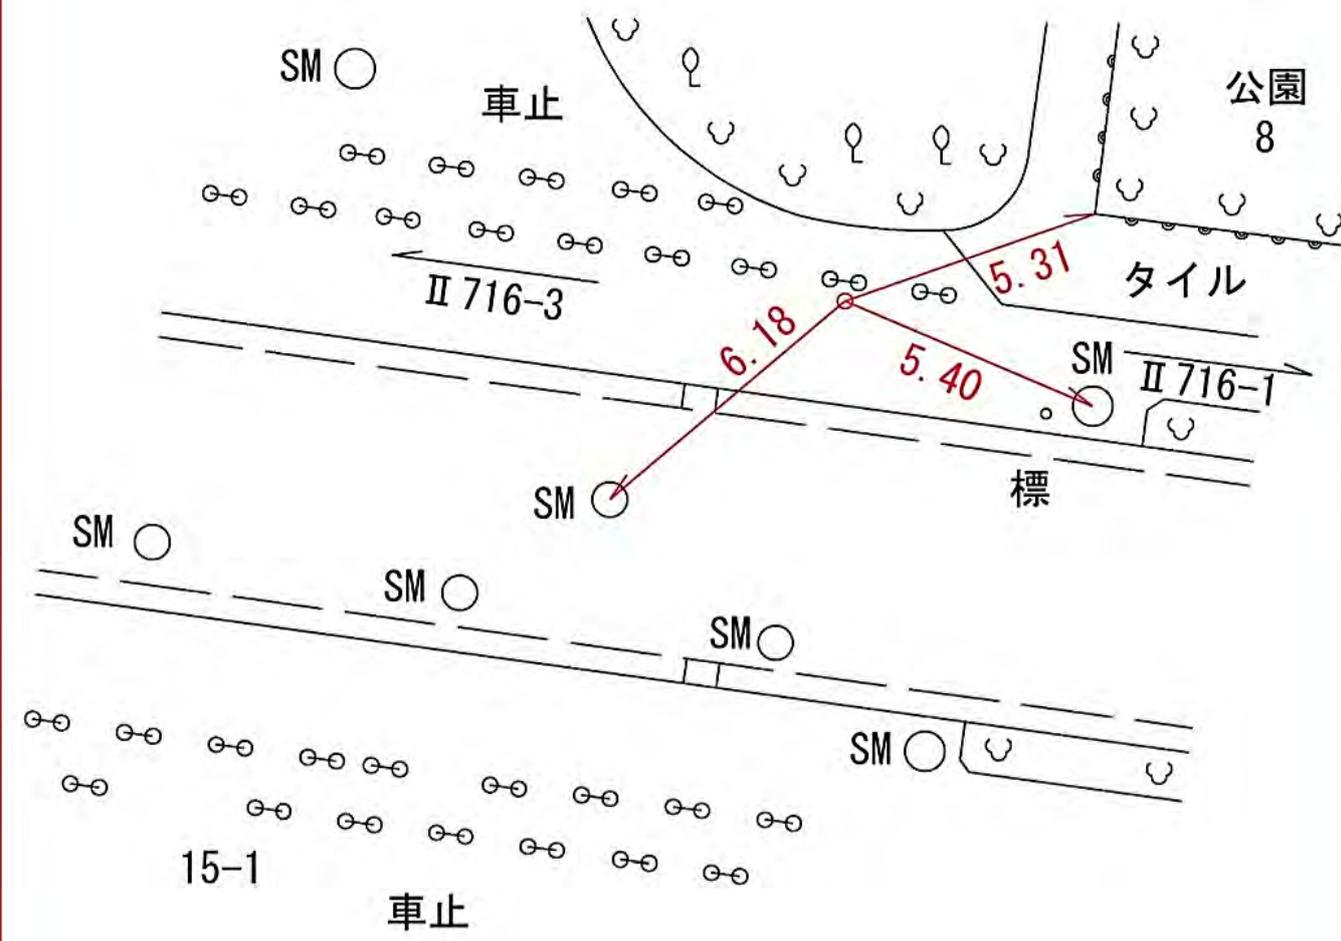

所在地

横浜市金沢区富岡東4丁目16-2番地先

標識ノ種類

金属標・鋸・木杭

キザミ


線番号

II 716

点番号

3

要 図

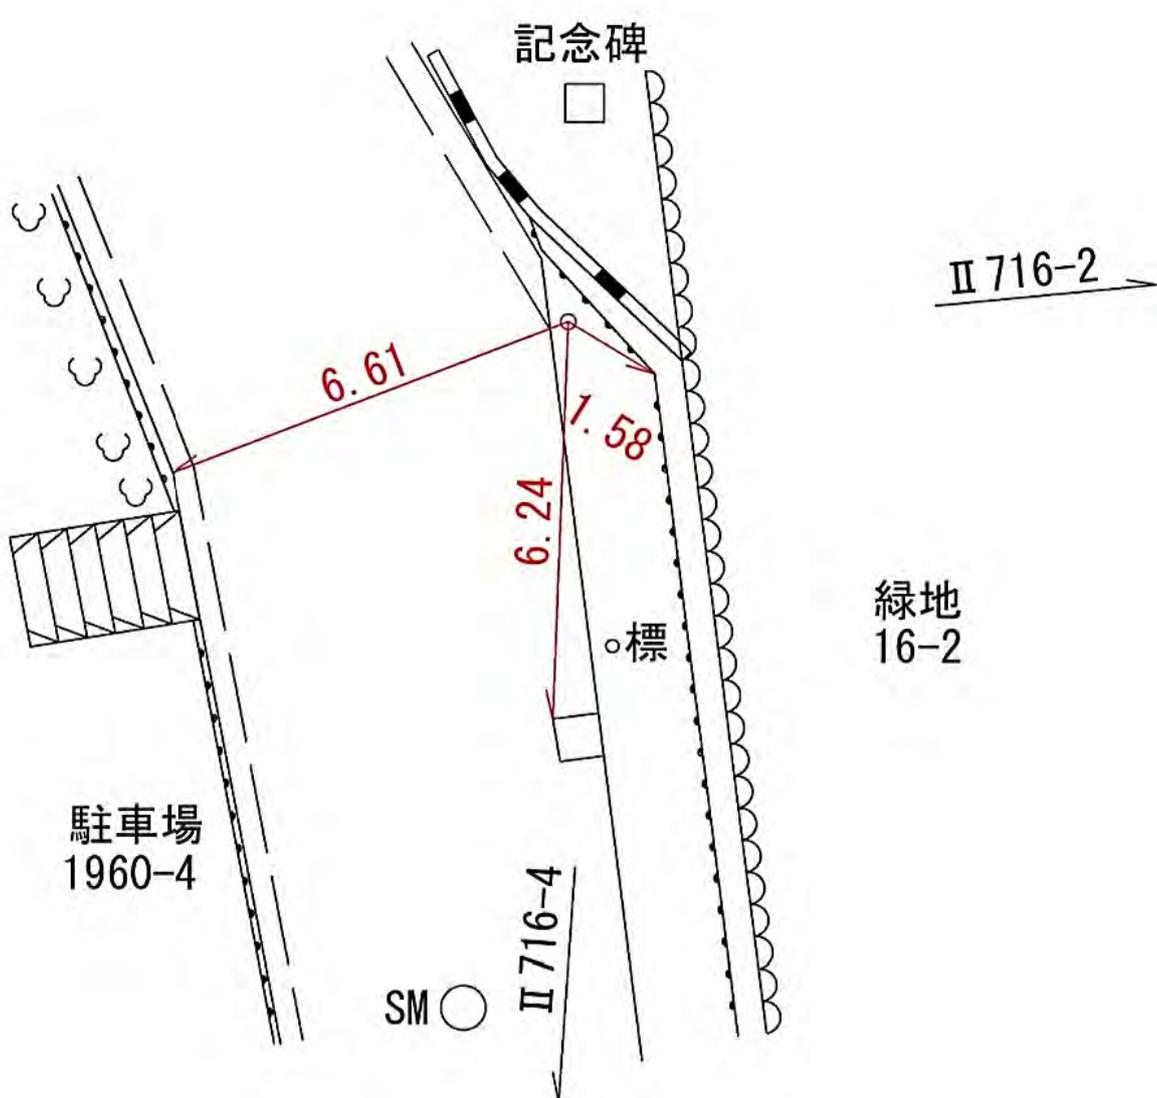

所在地

横浜市金沢区富岡東4丁目1963-15番地先

標識ノ種類

金属標・鋏・木杭

キザミ

線番号


II 716

点番号

4

要

図

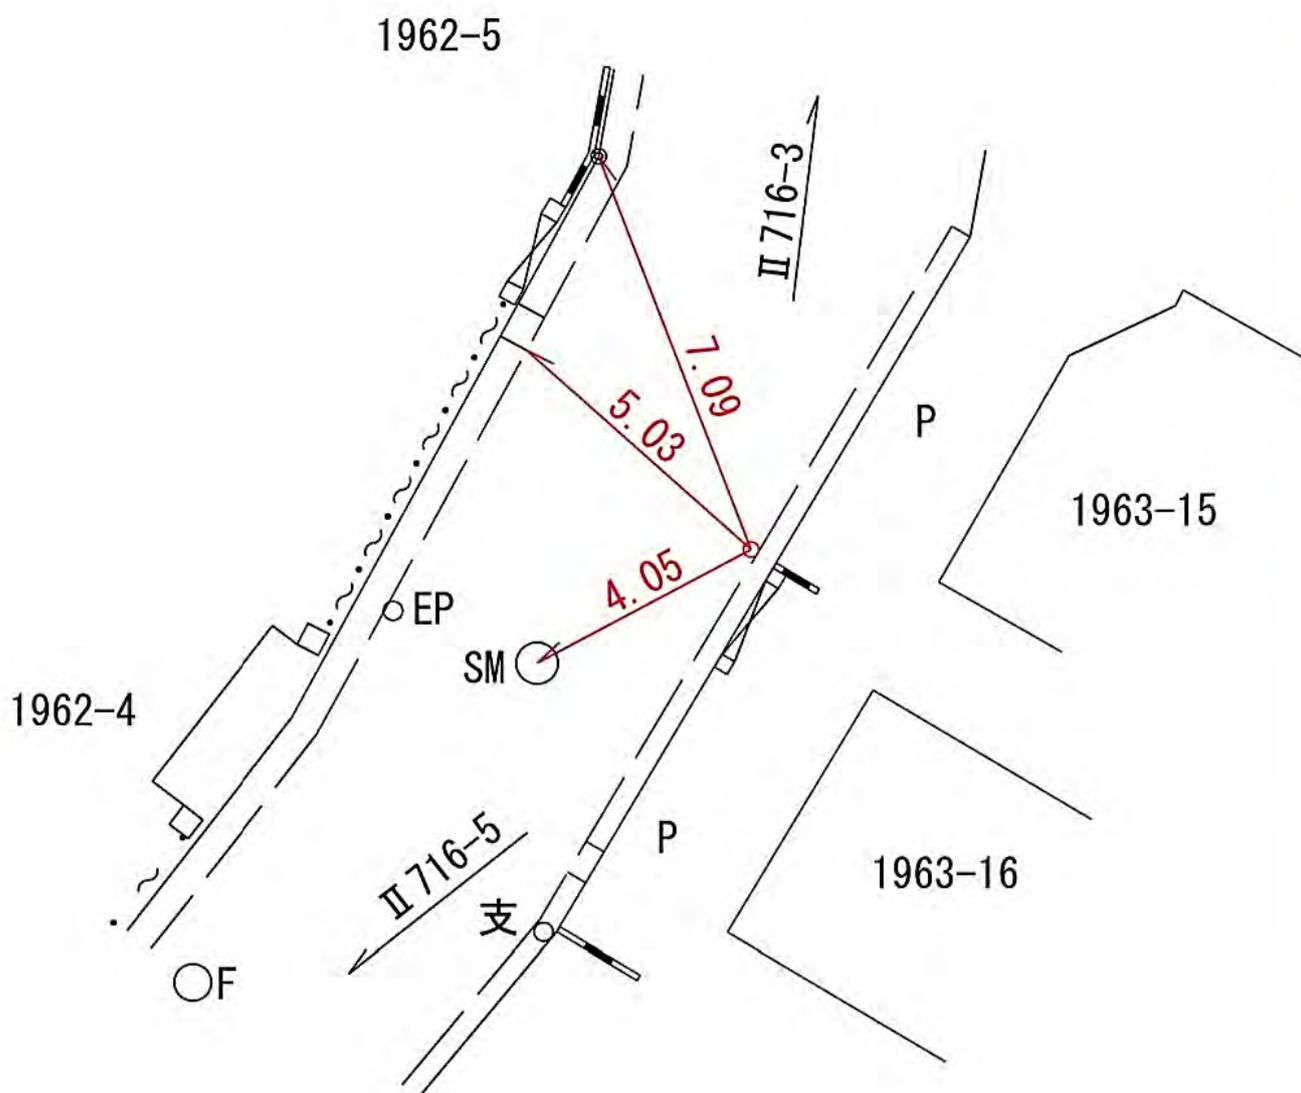

線  
番  
号

点  
番  
号

標 識 ノ 種 類

所  
在  
地

Ⅱ 716

5


金属標・鋺・木杭

横浜市金沢区富岡東4丁目31-12番地先

要

図

キザミ

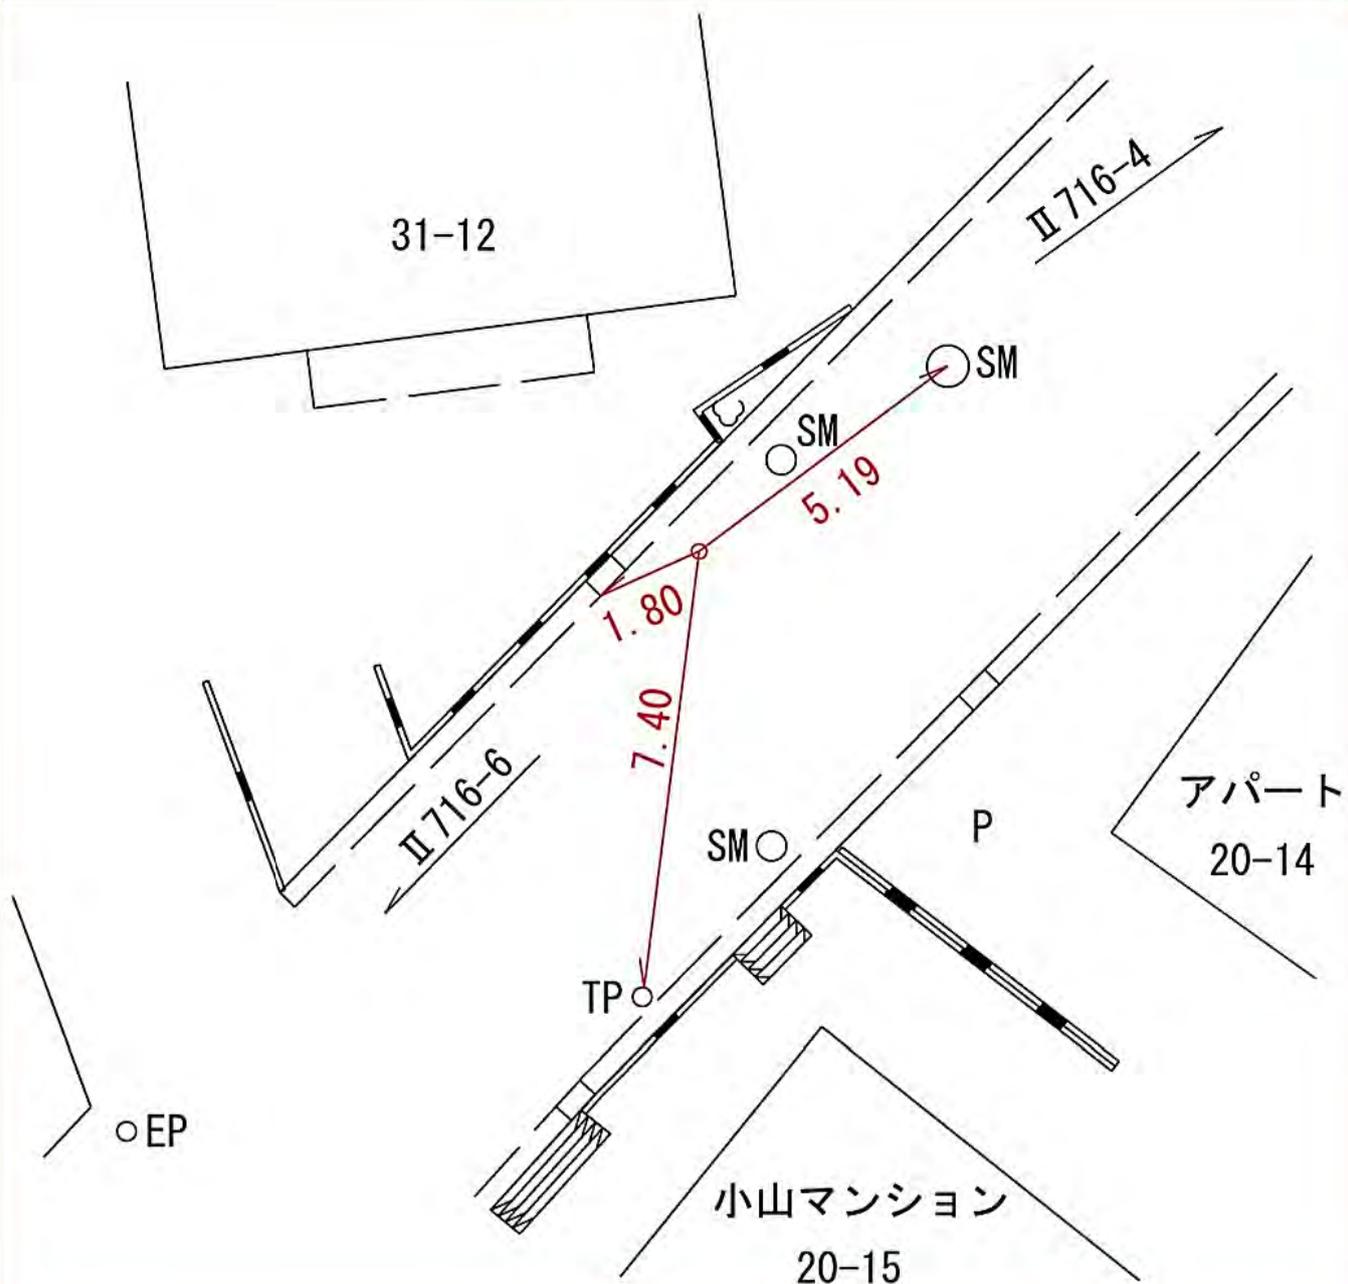

線  
番  
号

点  
番  
号

標 識 ノ 種 類

所 在 地

II 716

6


金属標・鋸・木杭

横浜市金沢区富岡東4丁目57-4番地先

要

図

キザミ

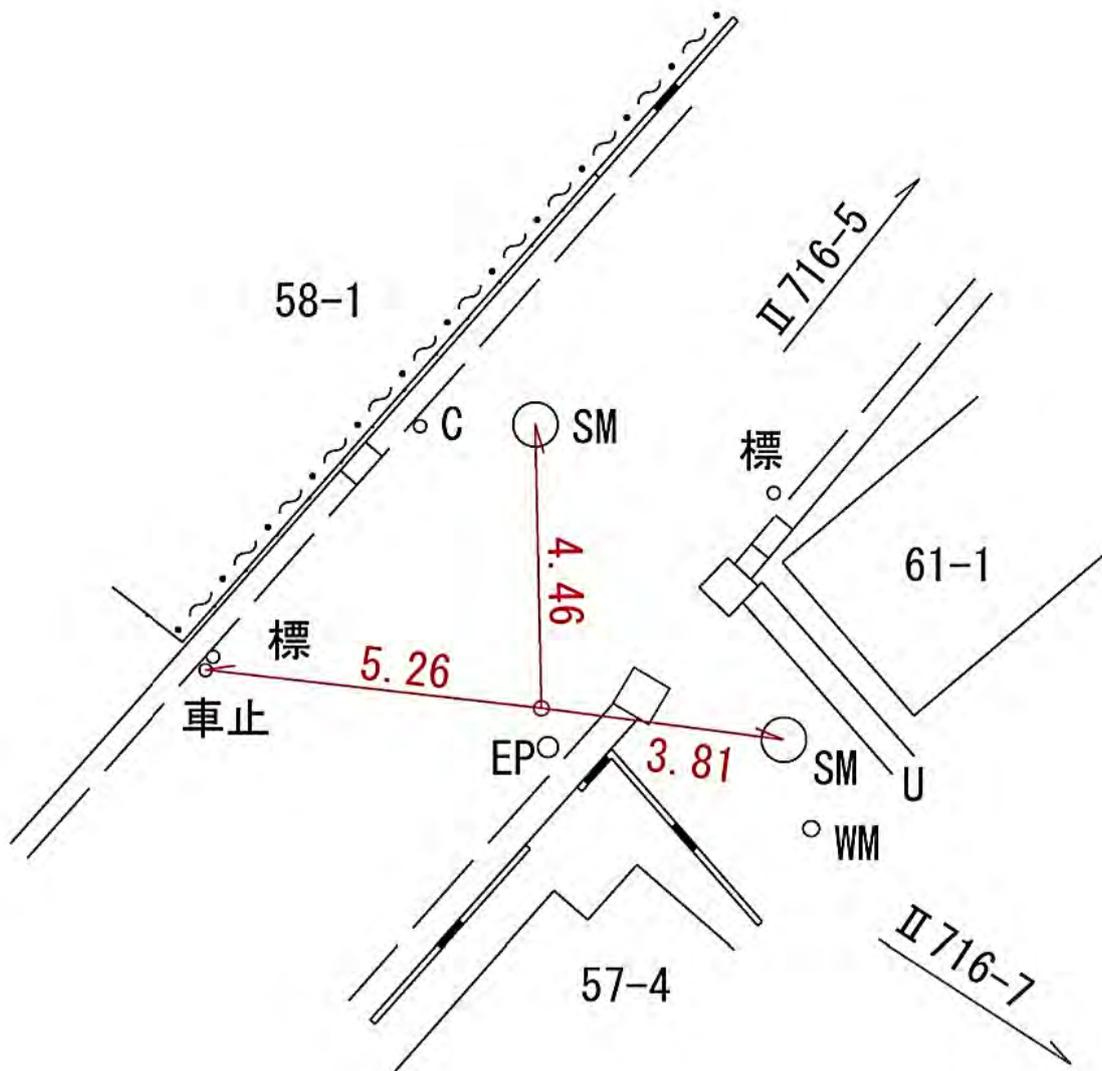

所在地

横浜市金沢区富岡東4丁目39-1番地先

標識ノ種類

金属標・鋏・木杭

キザミ


点番号

7

線番号

II 716

要 図

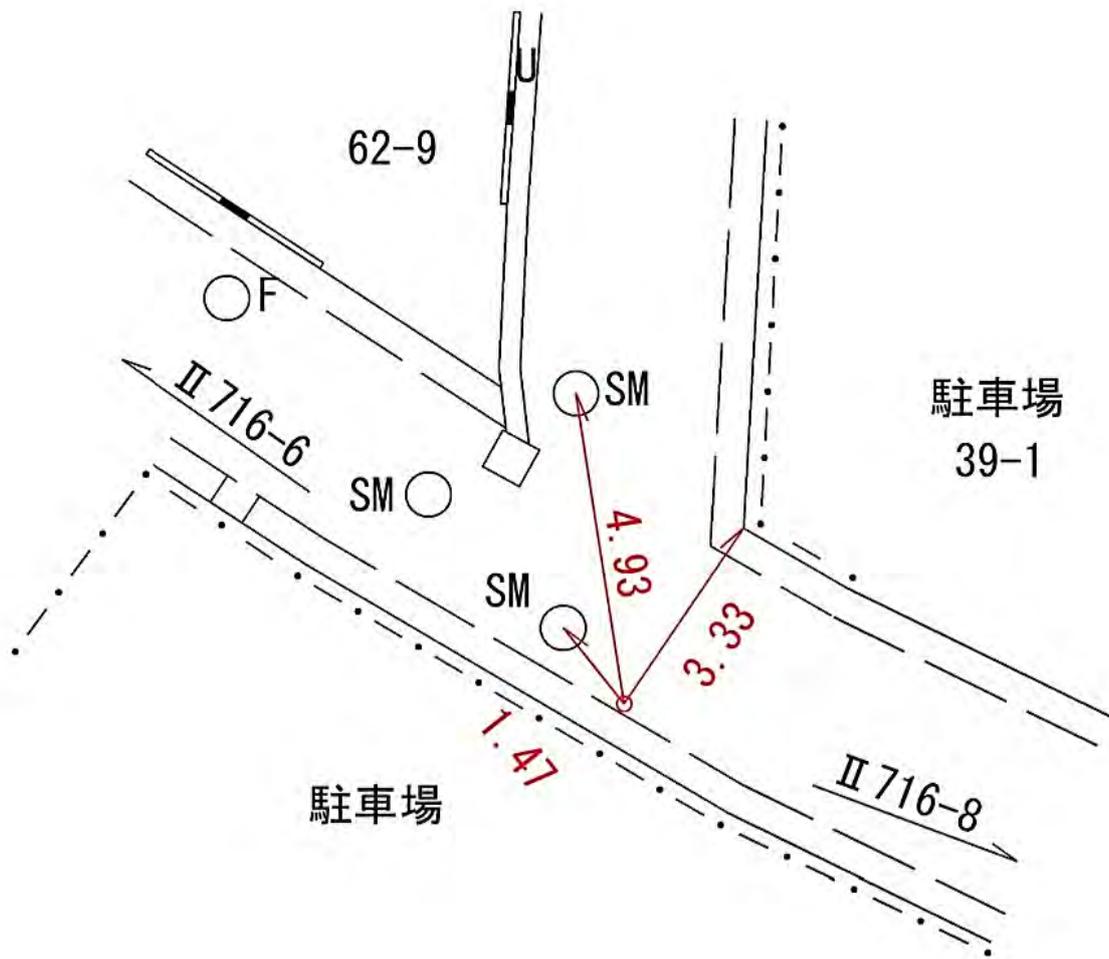

所在地

横浜市金沢区富岡東4丁目17-1番地先

標識ノ種類

金属標・鋏・木杭

キザミ


線番号

II 716

点番号

8

要 図

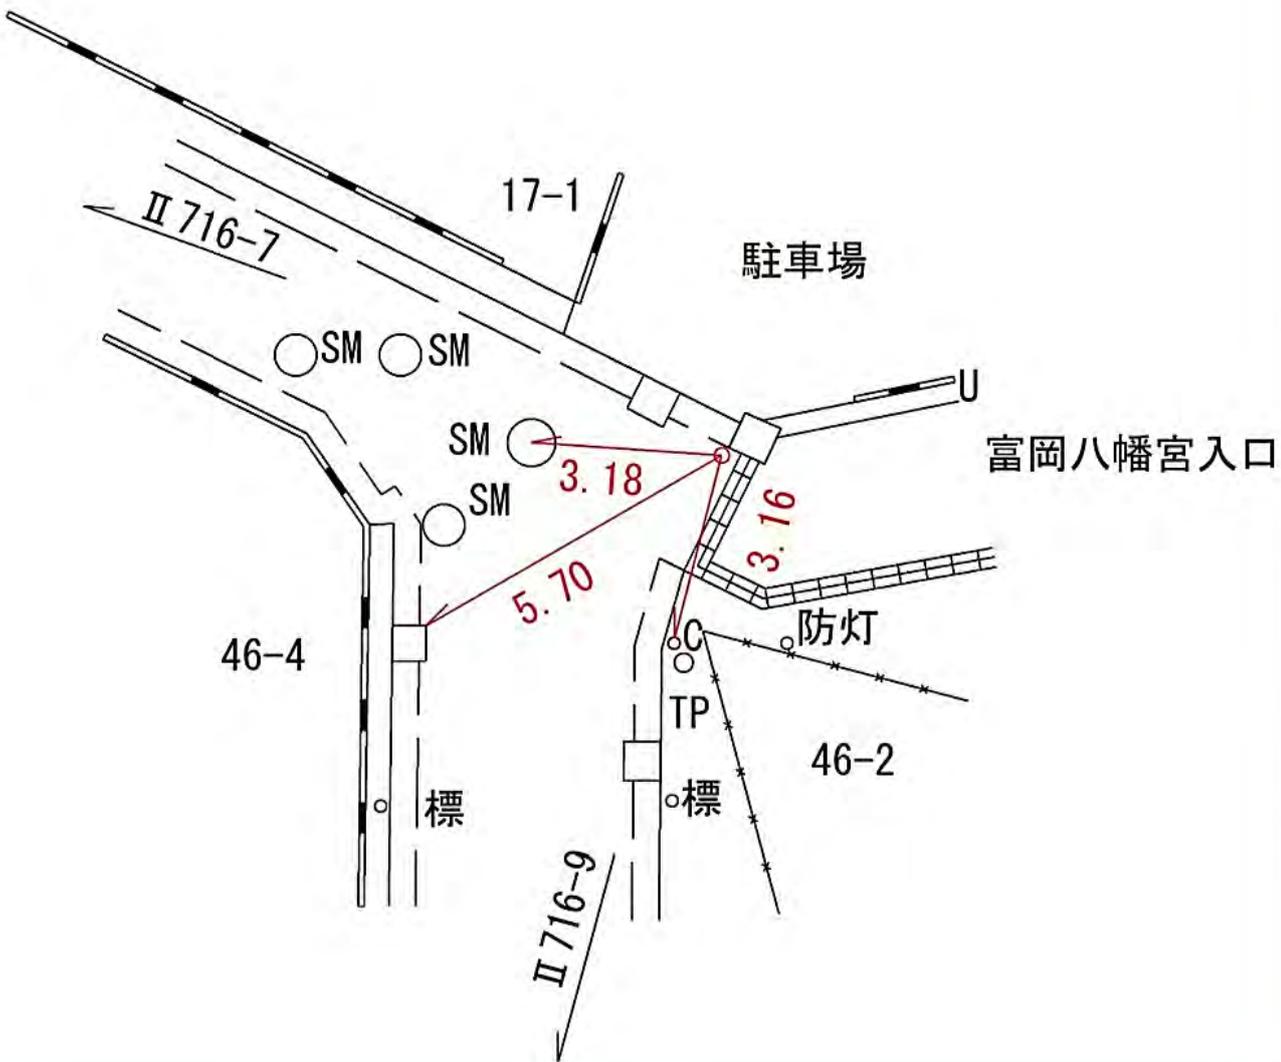

所在地

横浜市金沢区富岡東4丁目16-12番地先

標識ノ種類

金属標・鋏・木杭

点番号


9

線番号

II 716

キザミ

要 図

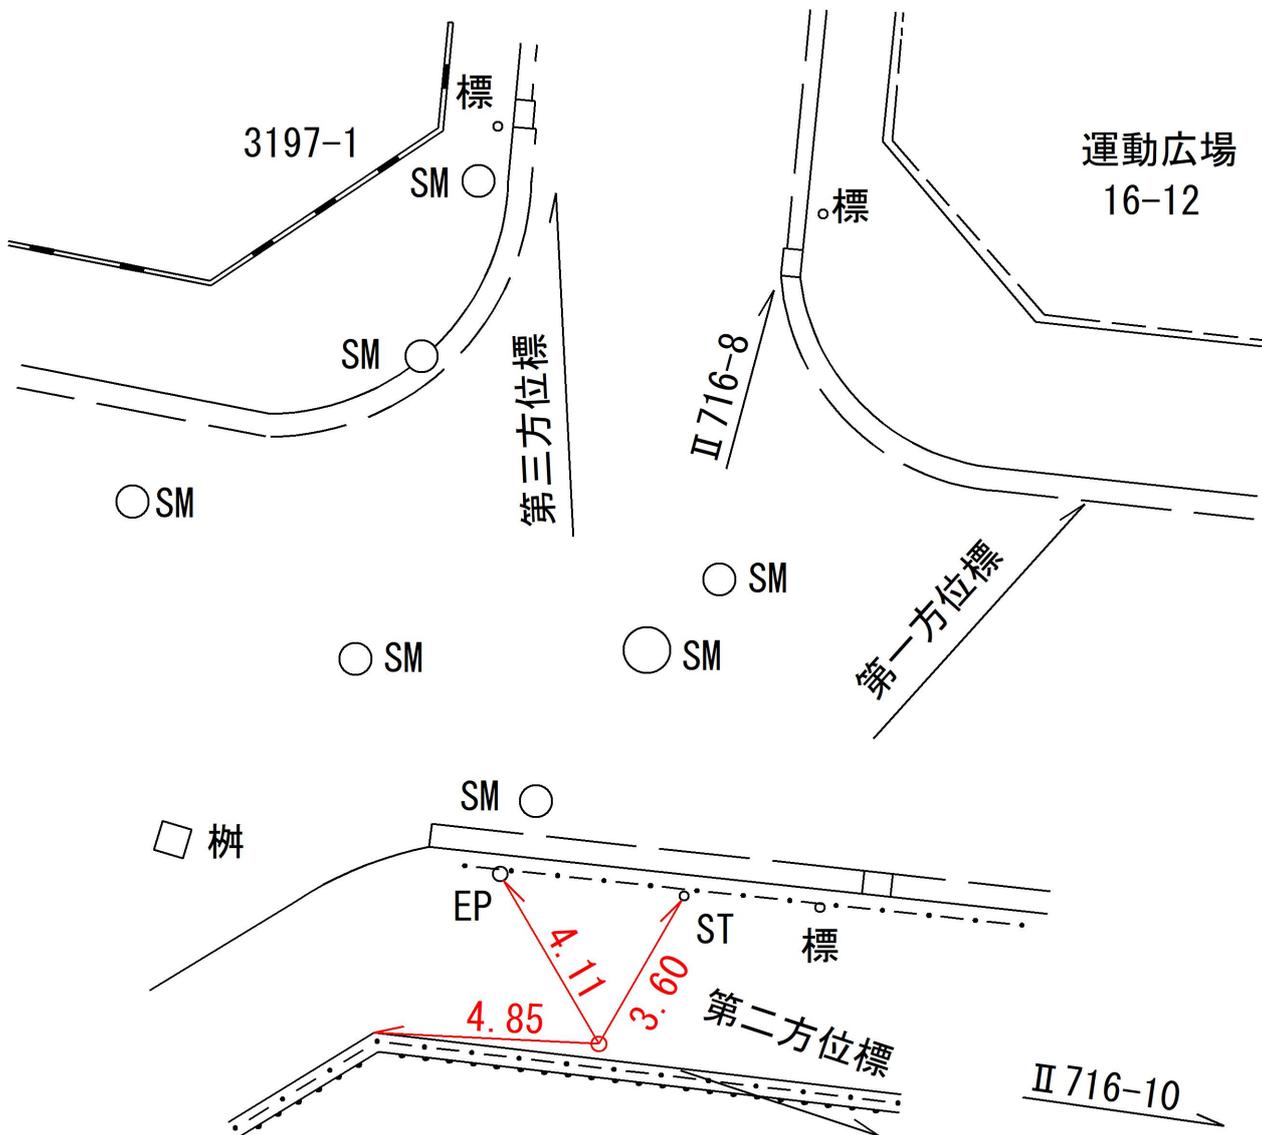

所在地

横浜市金沢区並木2丁目5-3番地先

標識ノ種類

金属標・鋏・木杭

キザミ

点番号

10

線番号

II 716

要 図



所在地

横浜市金沢区並木2丁目4-2番地先

標識ノ種類

金属標・鋏・木杭

キザミ


点番号

11

線番号

II 716

要 図

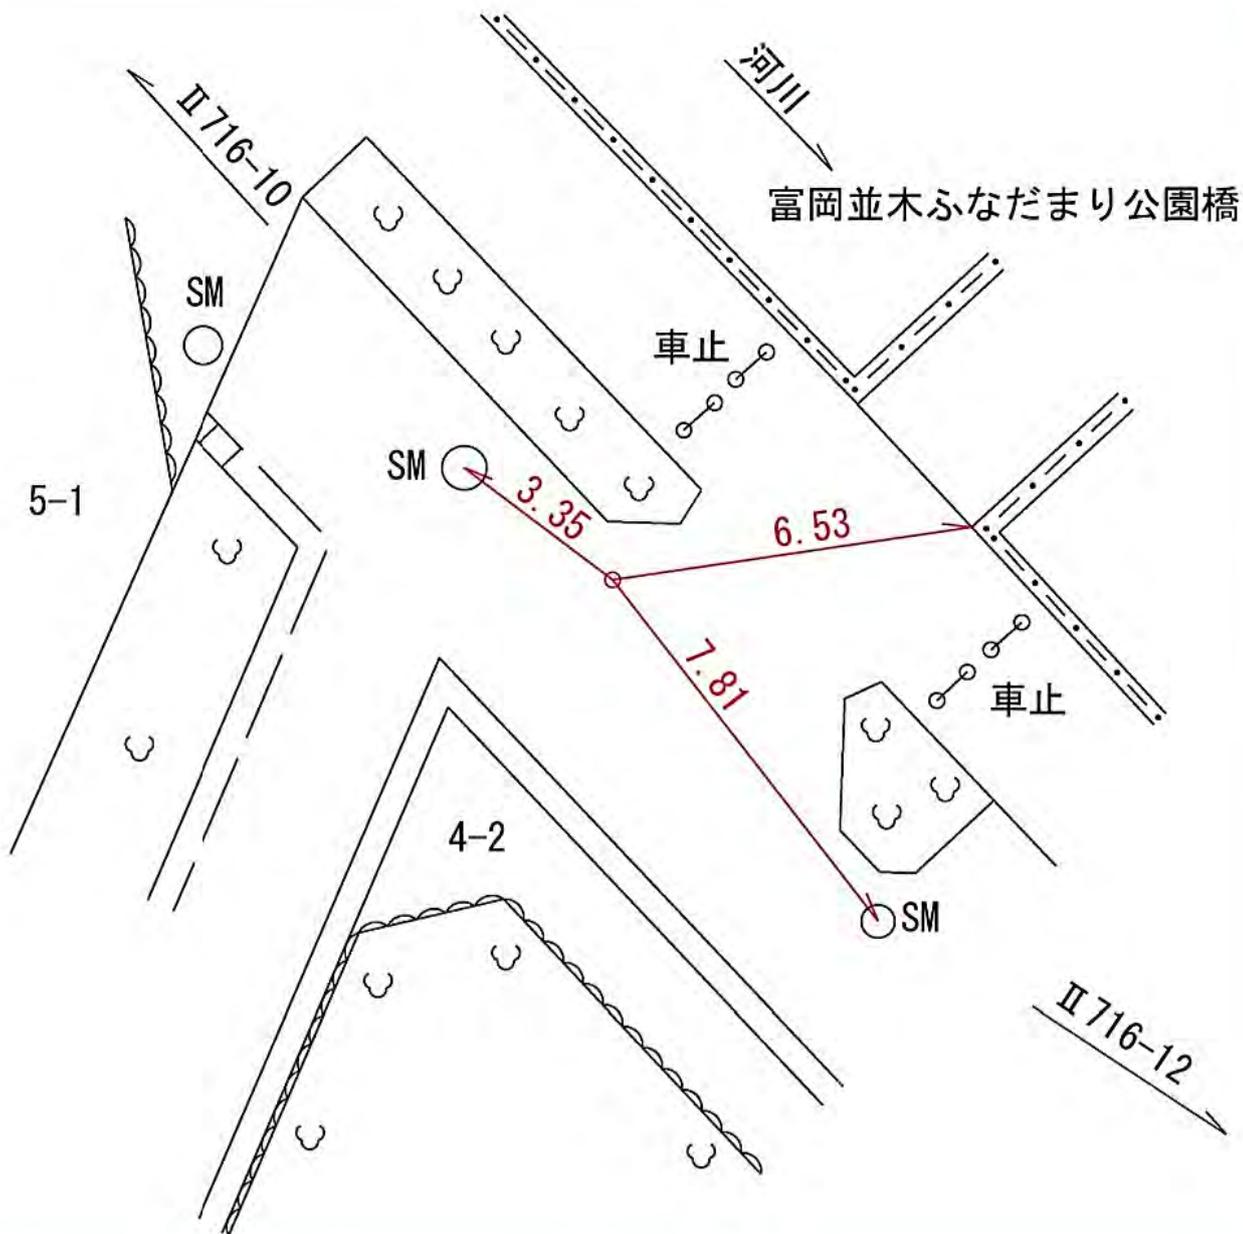

所在地

横浜市金沢区並木2丁目2-1番地先

標識ノ種類

金属標・鋌・木杭

点番号

12


線番号

II 716

キザミ

要 図

潮橋

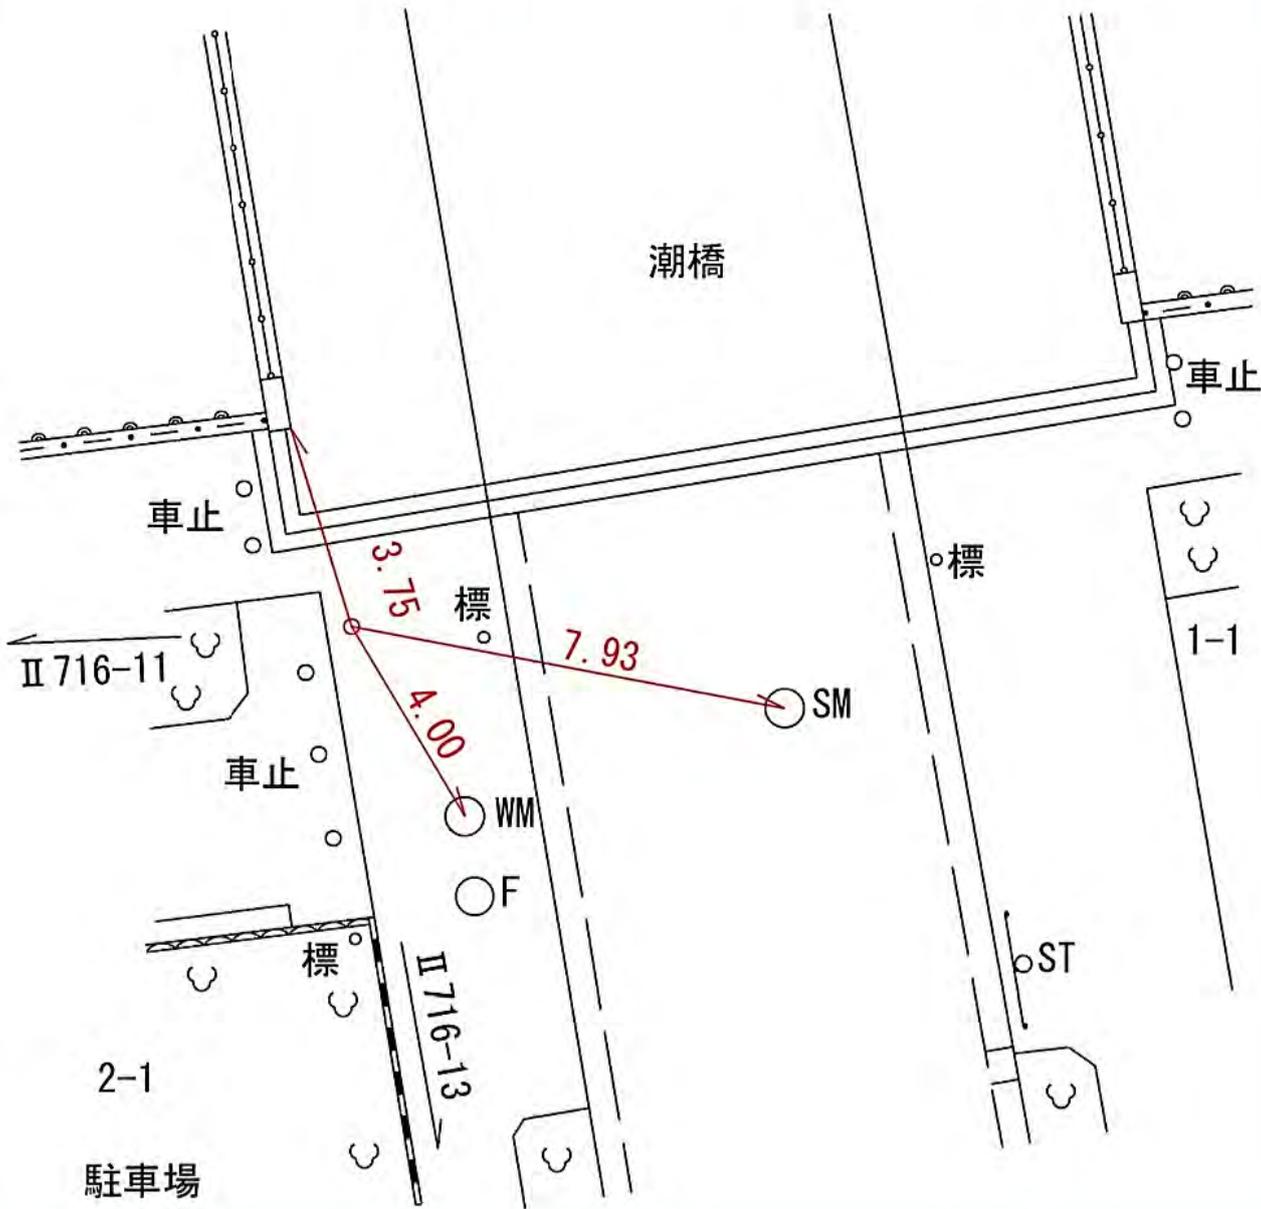

所在地

横浜市金沢区並木2丁目2-1番地先

標識ノ種類

金属標・鋏・木杭

キザミ


点番号

13

線番号

II 716

要 図

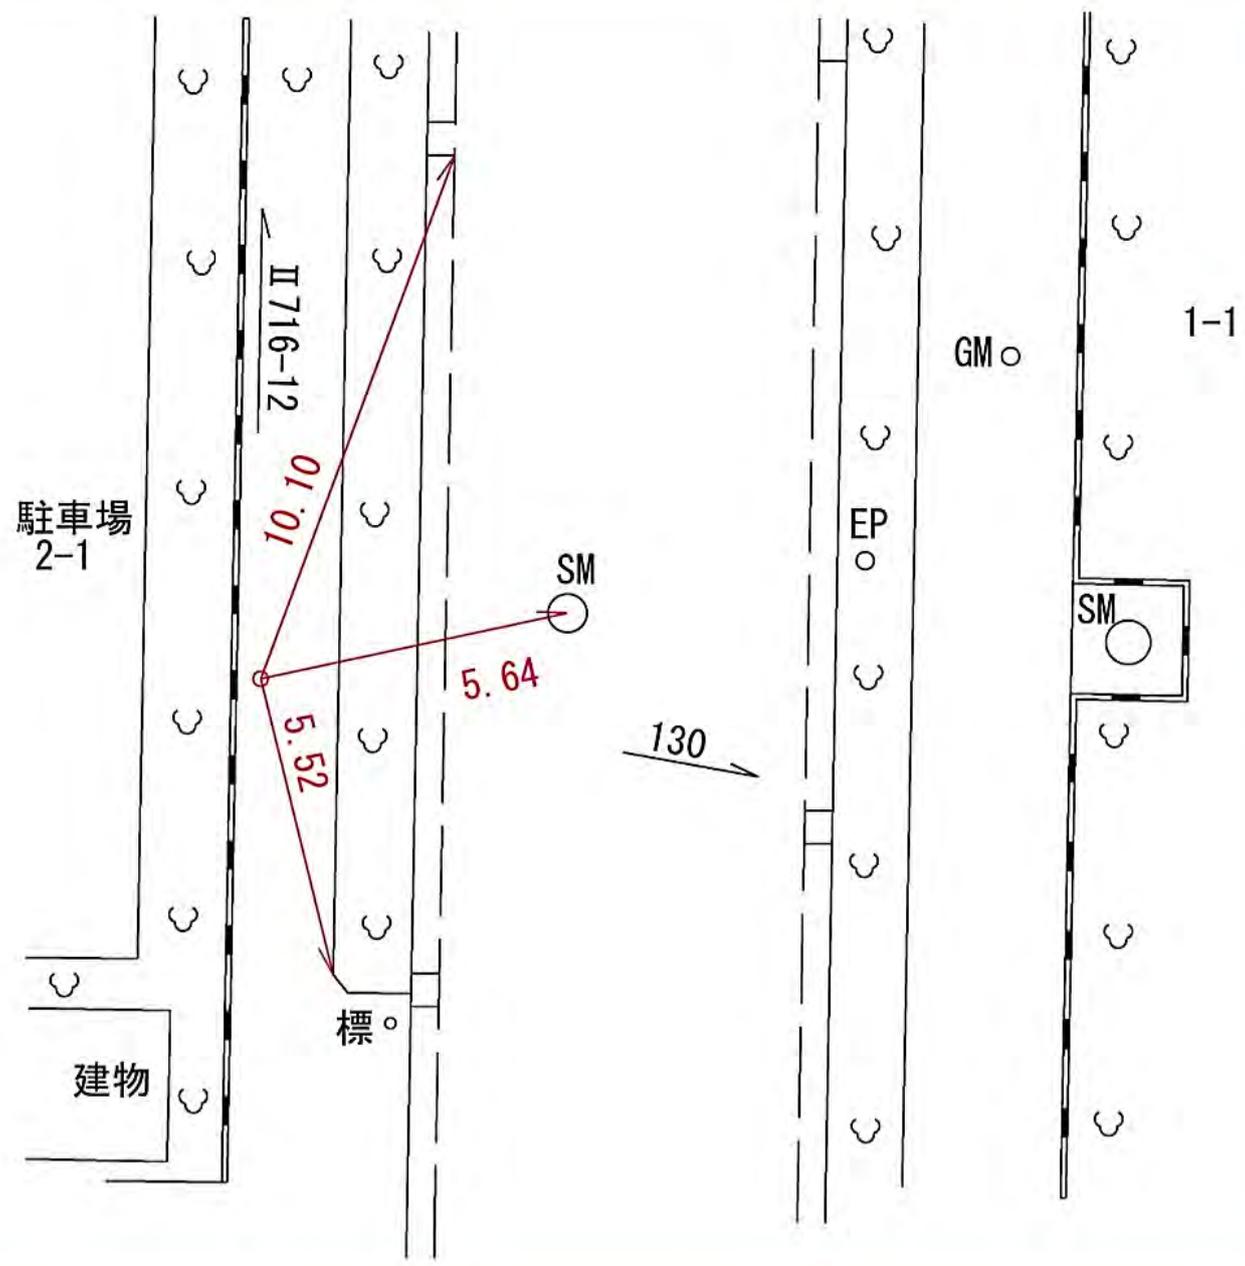


線 番 号	点 番 号	標 識 ノ 種 類	所 在 地
-------------	-------------	-----------	-------

II 717	1
--------	---

金属標・鋌・木杭  
 キザミ

要 図


保土ヶ谷区峰沢町六九ノ四番地先

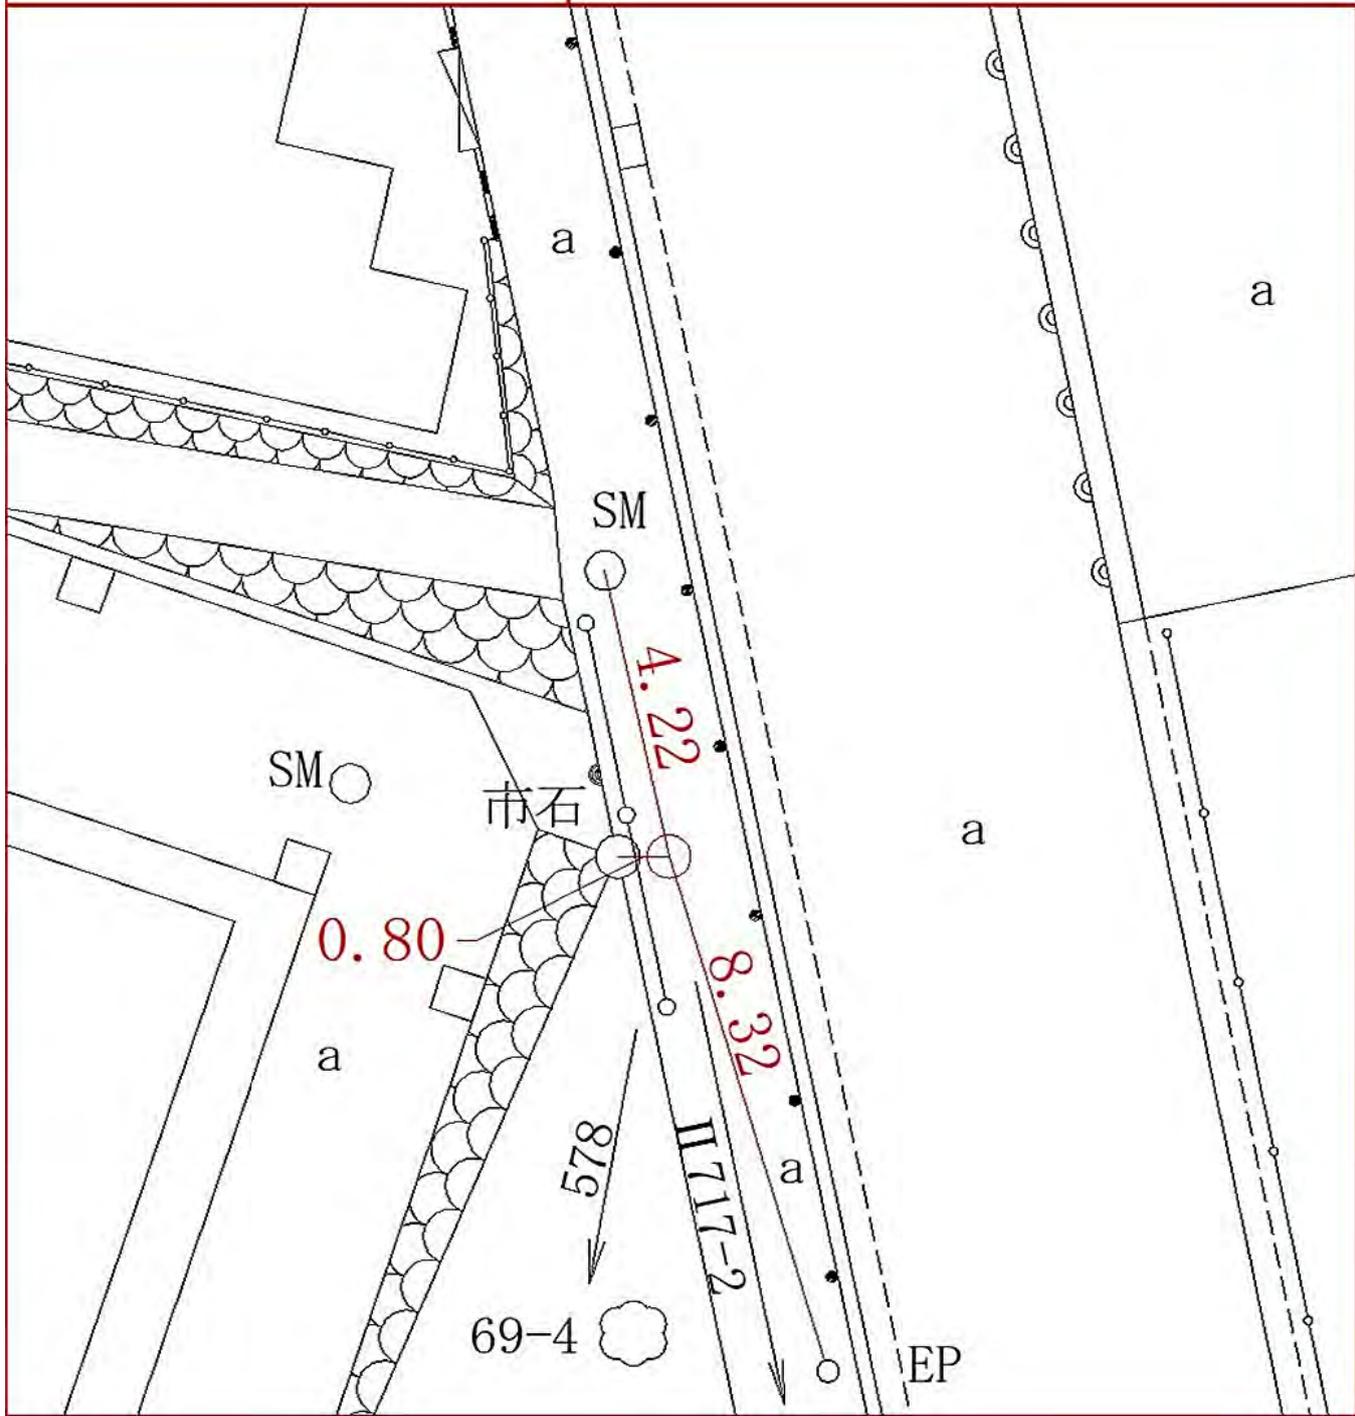

保土ヶ谷区峰沢町六九ノ四番地先

線 番 号	点 番 号	標 識 ノ 種 類	所 在 地
-------------	-------------	-----------	-------

II 717	2	<div style="border: 1px solid black; border-radius: 50%; padding: 5px; display: inline-block;">金属標</div> ・ 鋌 ・ 木杭 キザミ	保土ヶ谷区峰沢町三五ノ一番地先
要 図			

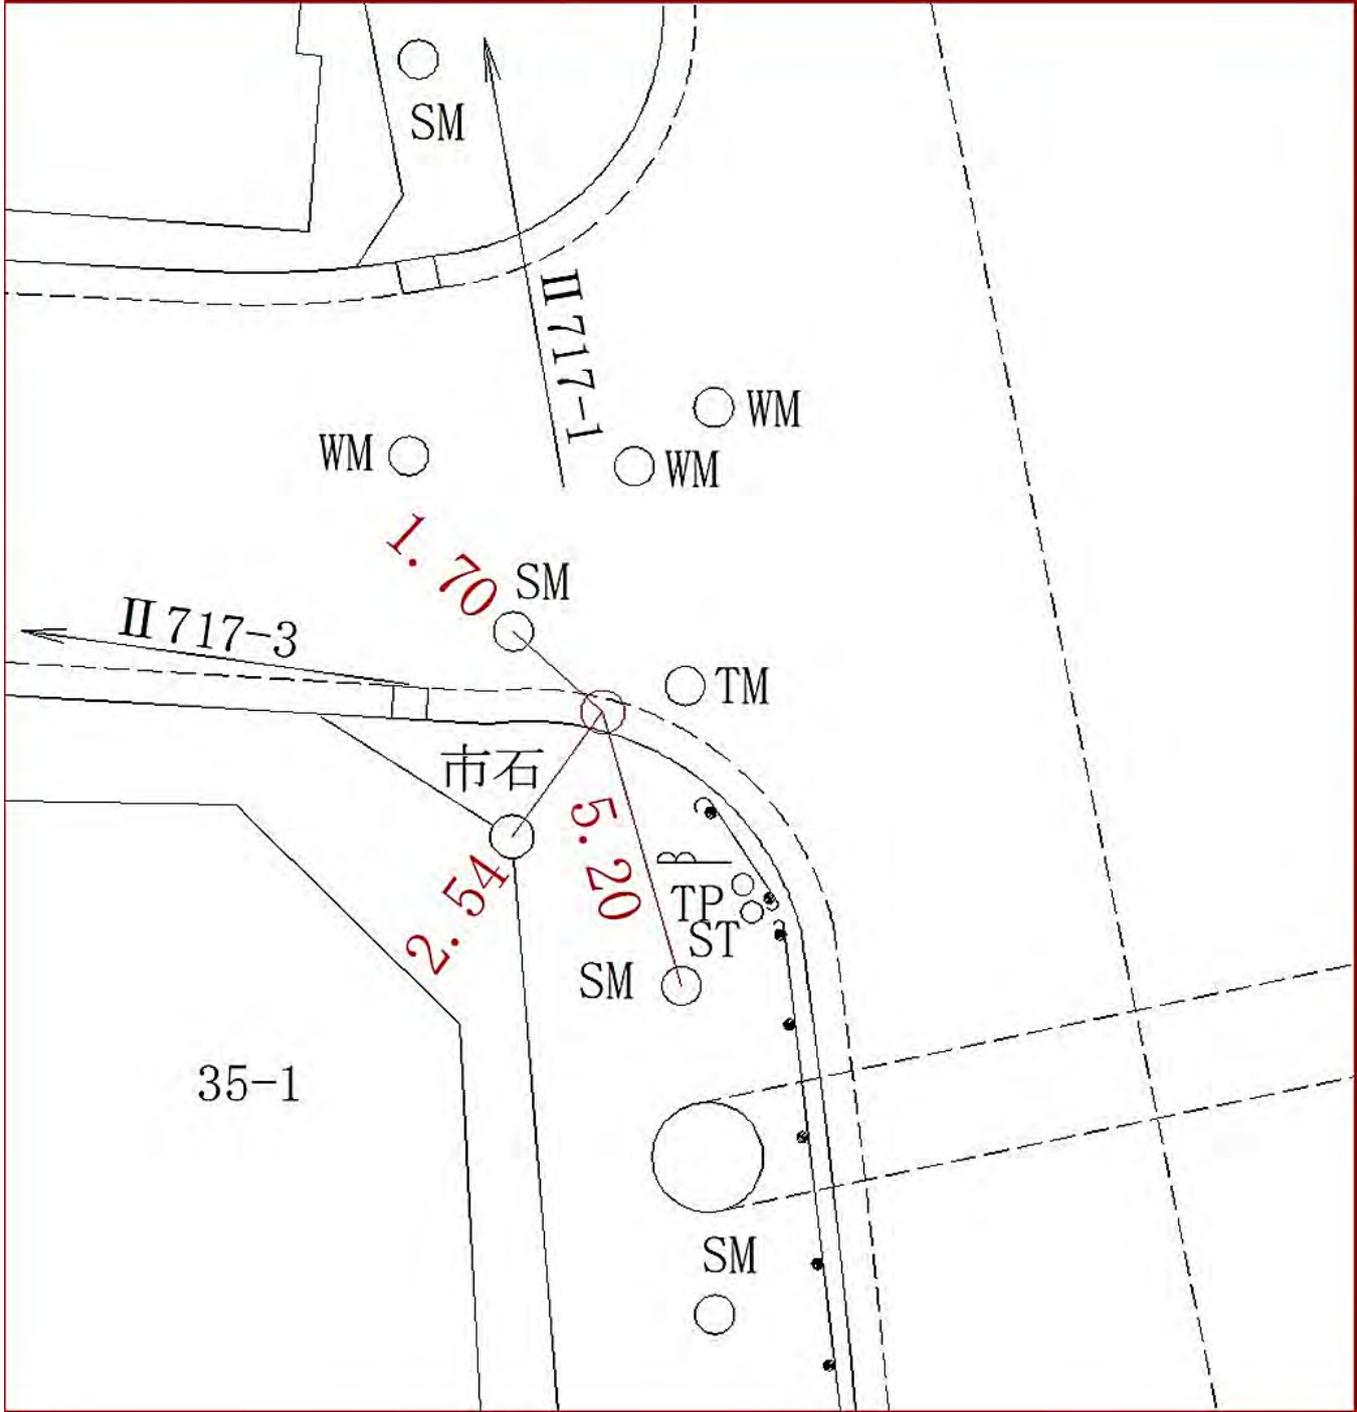



線  
番  
号

点  
番  
号

標 識 ノ 種 類

所 在 地

II 717


4

金属標・鋳・木杭

保土ヶ谷区峰沢町三八一番地先

キザミ

要 図

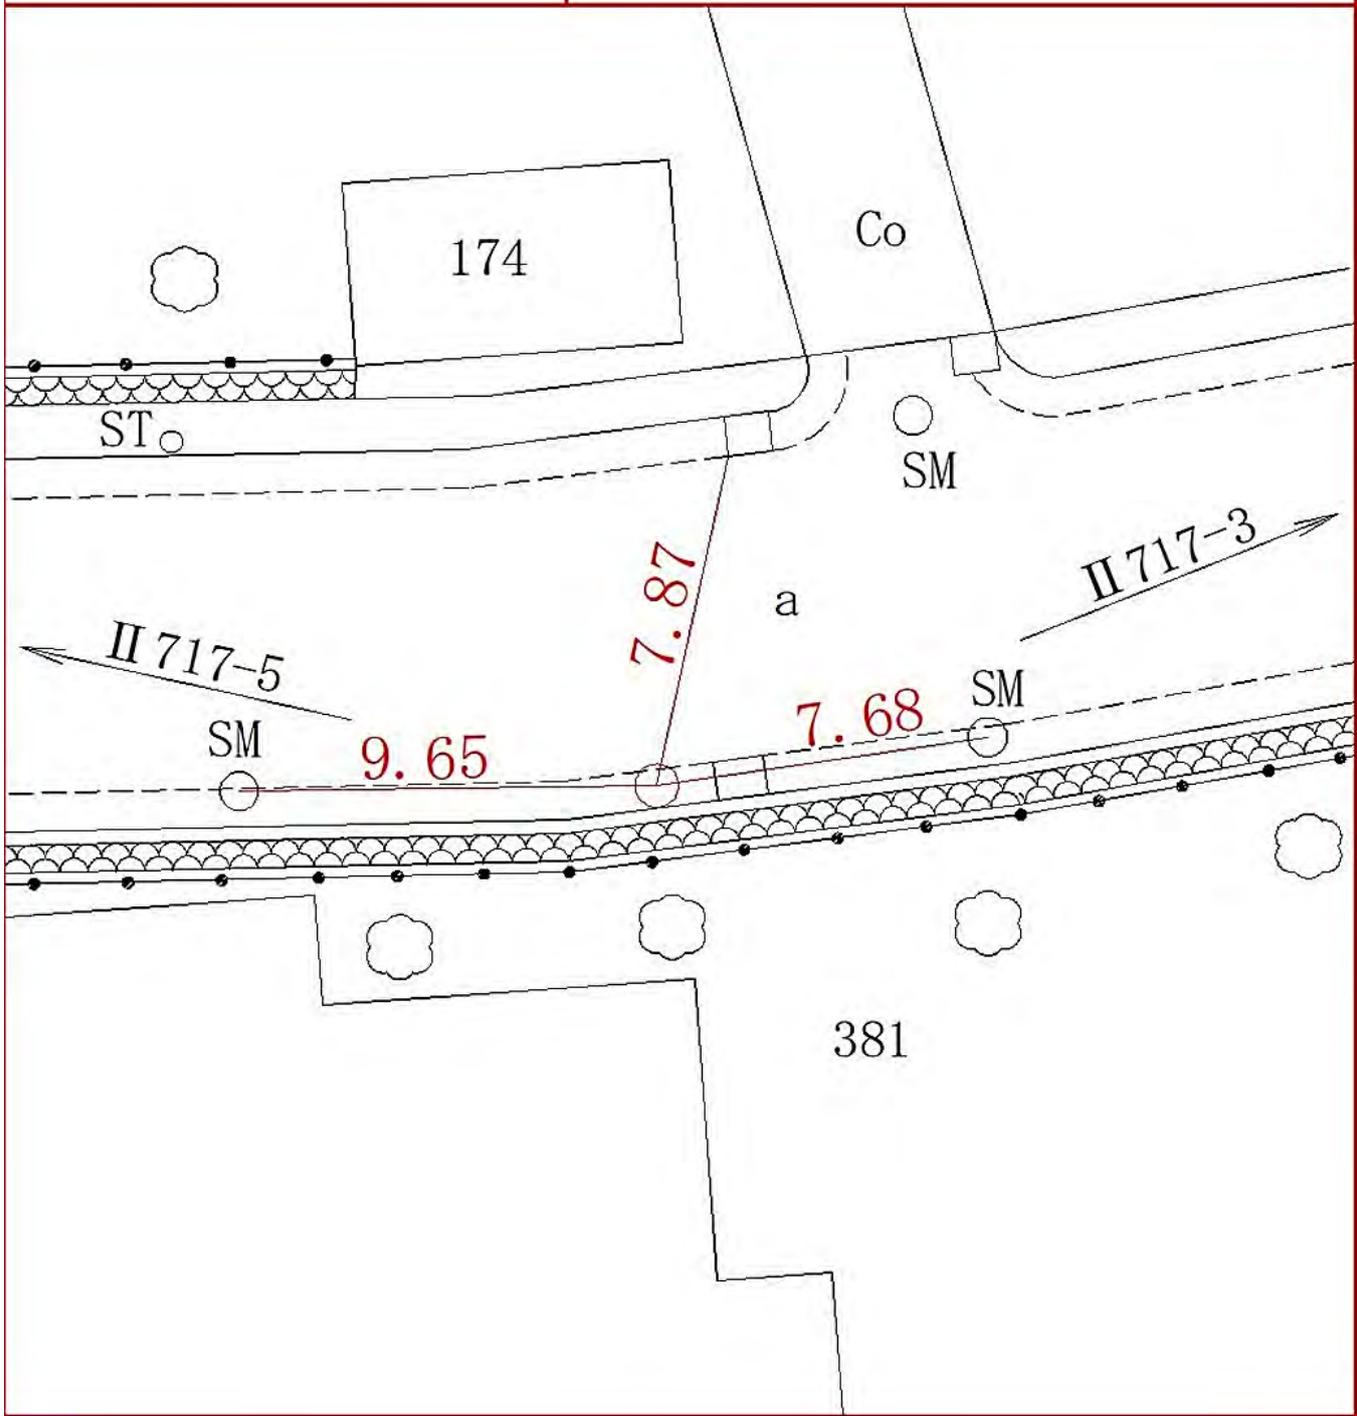


線 番 号	点 番 号	標 識 ノ 種 類	所 在 地
-------------	-------------	-----------	-------

II 717      5

金属標・鋌・木杭  
キザミ

保土ヶ谷区峰沢町一七三番地先

要 図

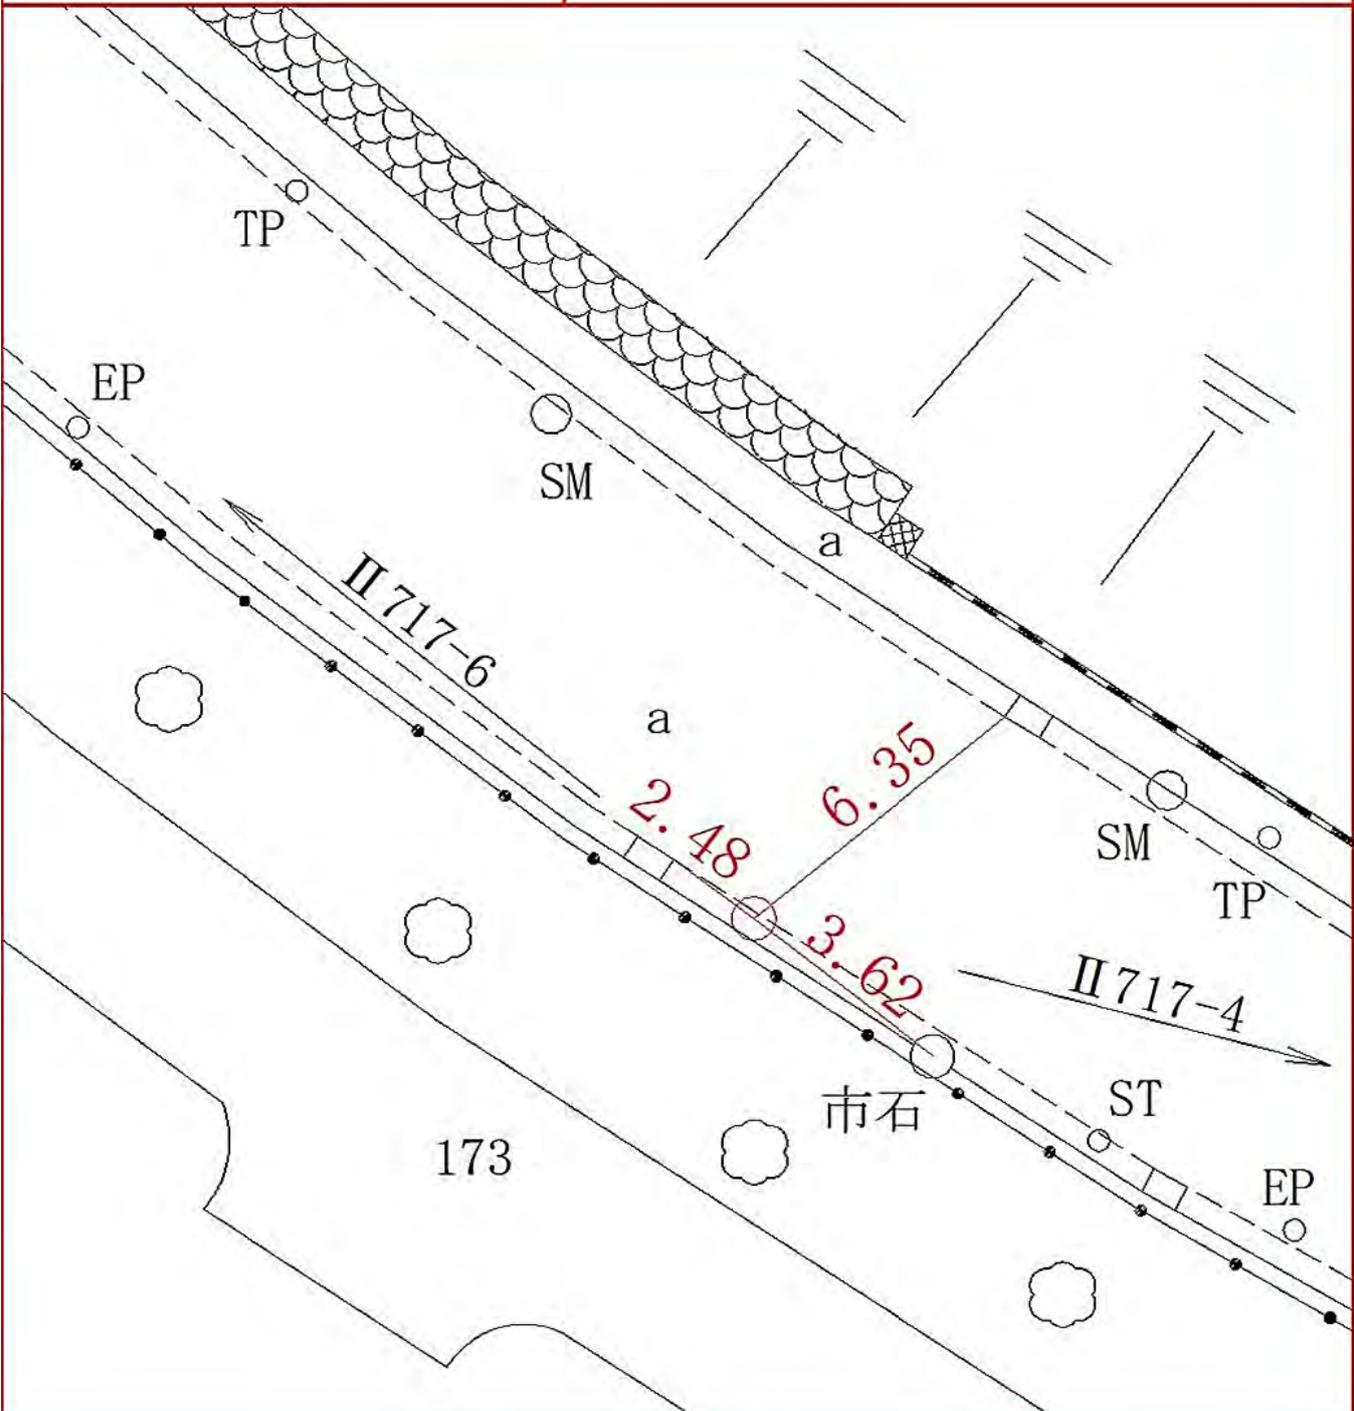


線 番 号	点 番 号	標 識 ノ 種 類	所 在 地
-------------	-------------	-----------	-------

II 717      6

金属標・鋳・木杭  
キザミ

保土ヶ谷区峰沢町二八〇番地先

要 図

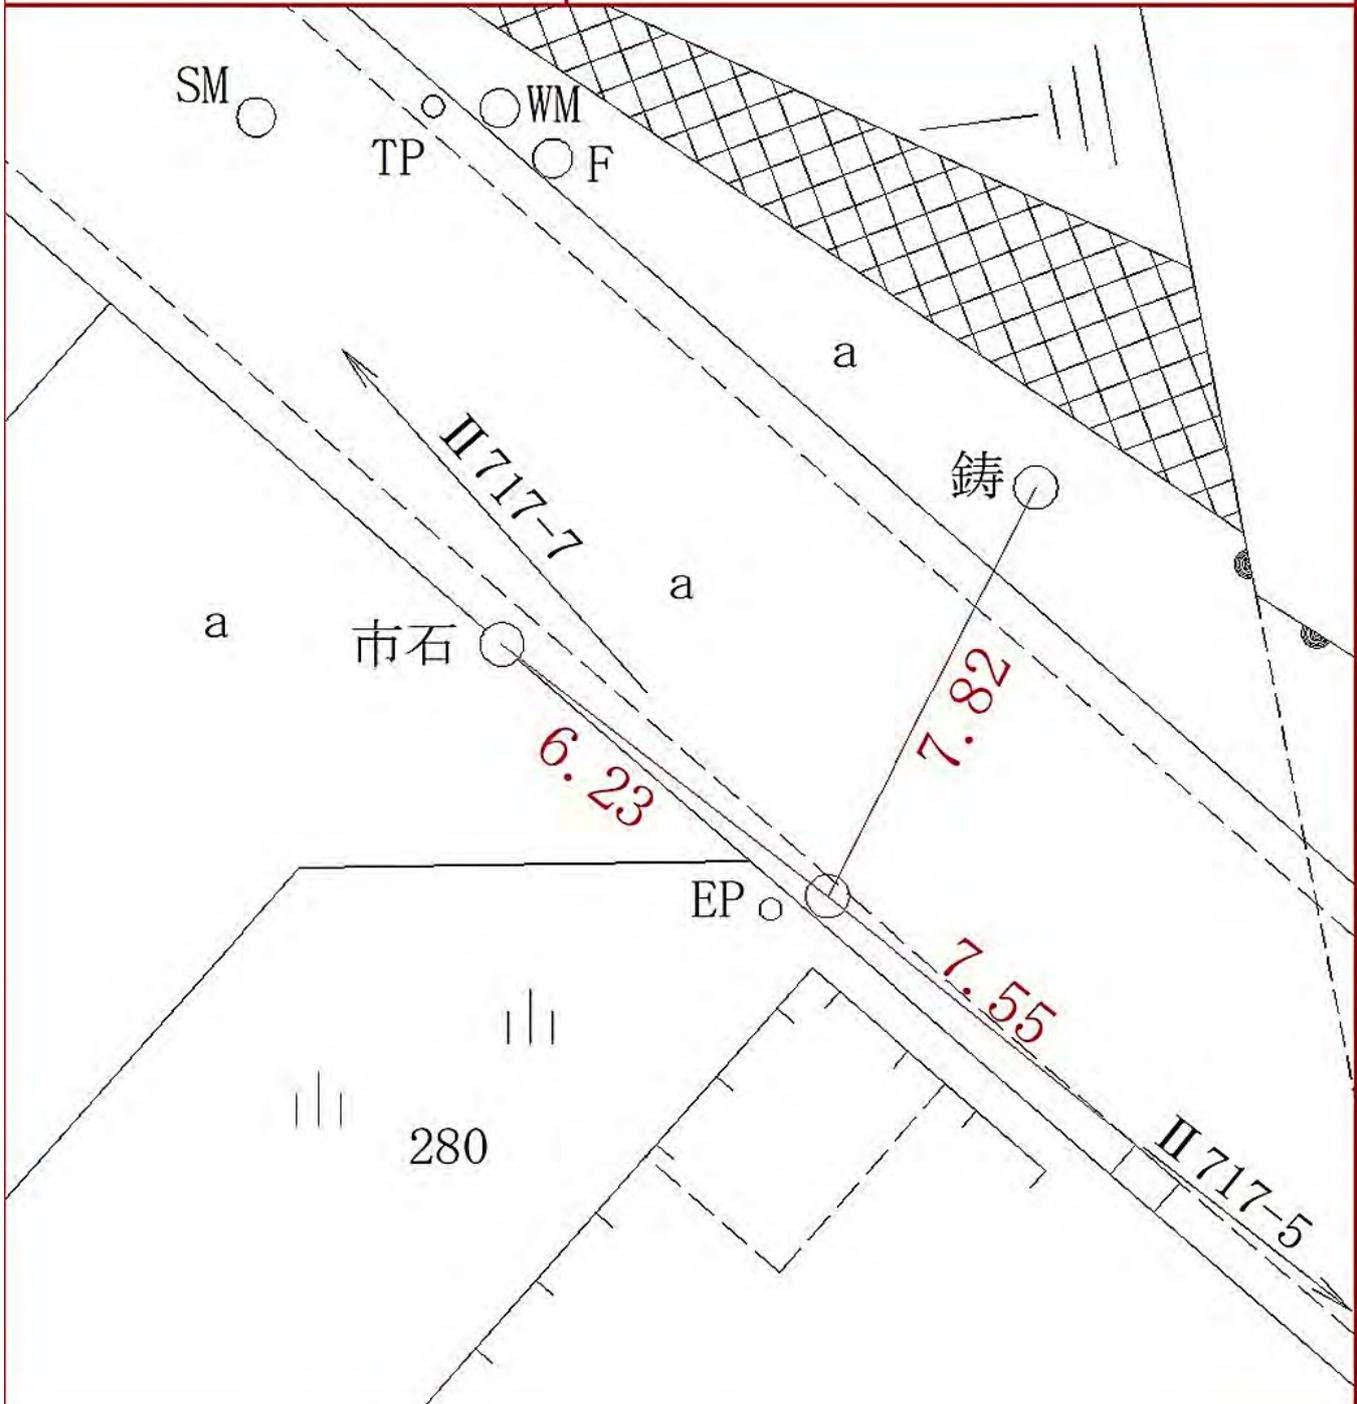


線 番 号	点 番 号	標 識 ノ 種 類	所 在 地
-------------	-------------	-----------	-------

II 717      7

金属標・鋌・木杭  
キザミ

保土ヶ谷区峰沢町一九〇ノ二番地先

要 図

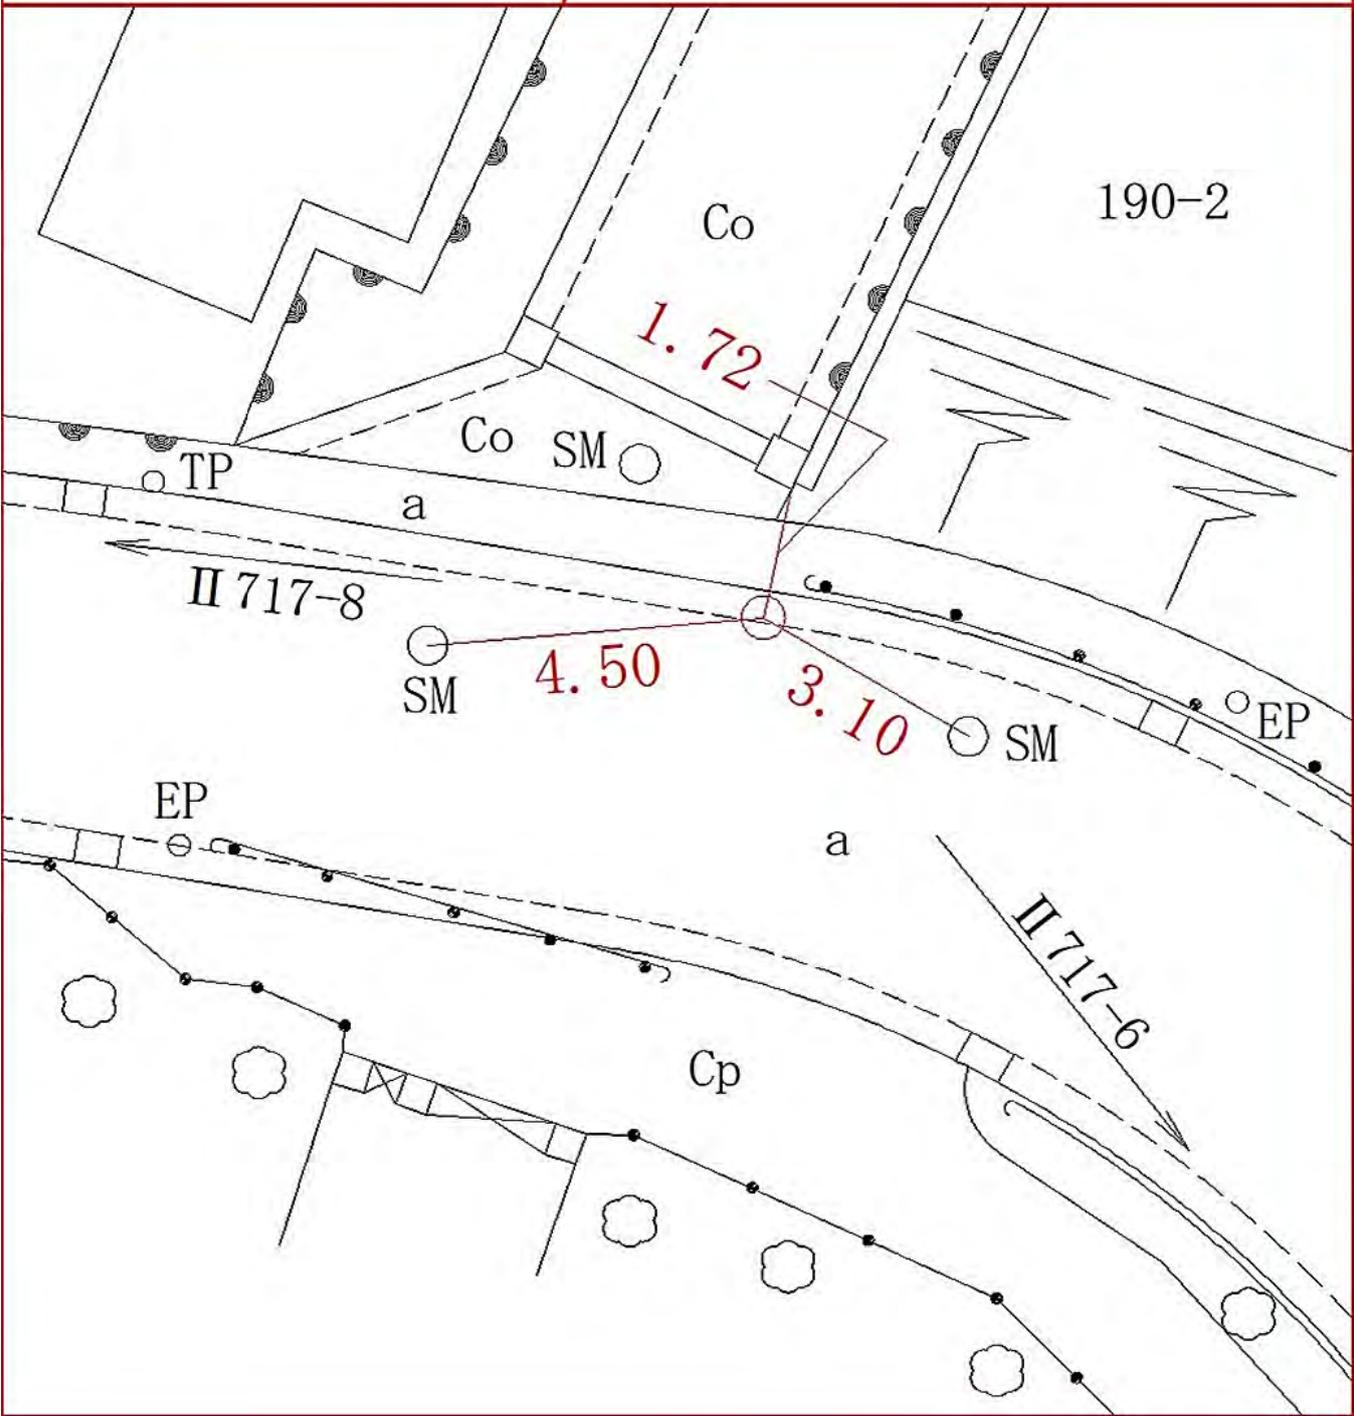


線 番 号	点 番 号	標 識 ノ 種 類	所 在 地
-------------	-------------	-----------	-------

II 717	8
--------	---

金属標・鋸・木杭  
 キザミ

要 図

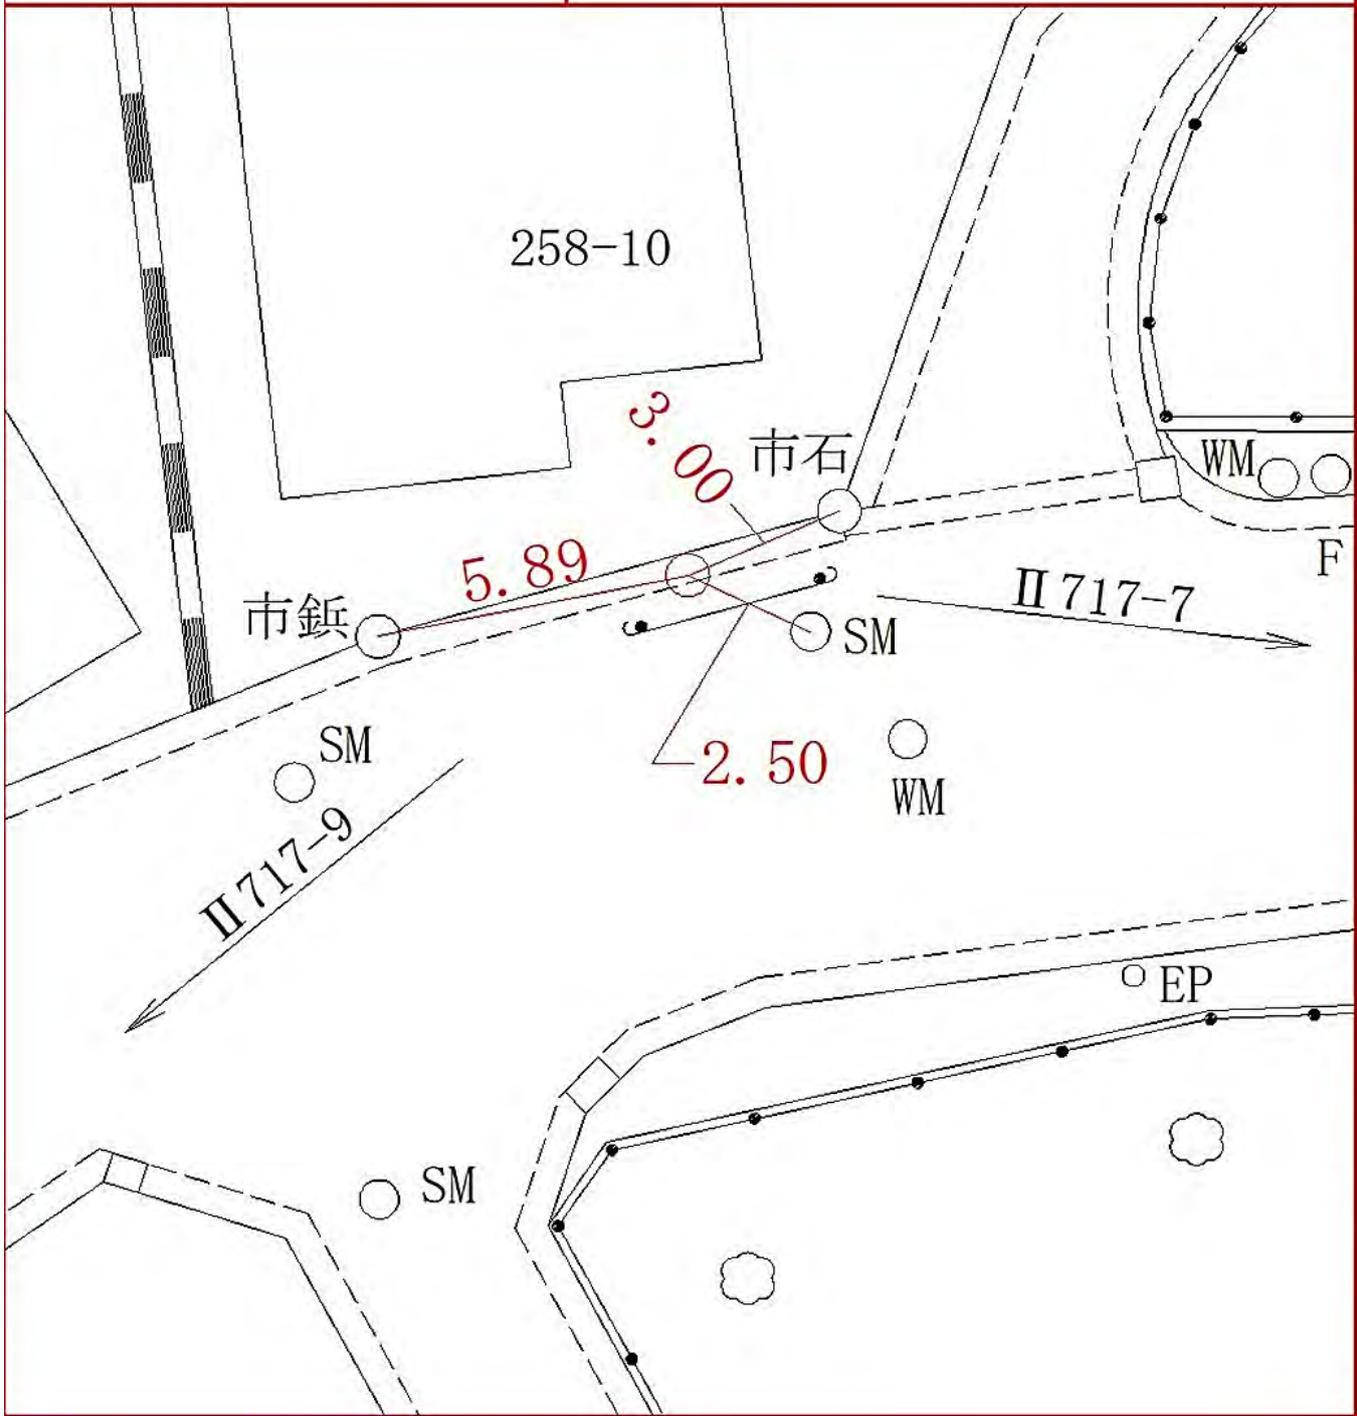

保土ヶ谷区峰沢町二五八ノ一〇番地先


線 番 号	点 番 号	標 識 ノ 種 類	所 在 地
-------------	-------------	-----------	-------

II 717	9
--------	---

金属標・鋌・木杭  
 キザミ

要 図

保土ヶ谷区峰沢町二五八ノ四二番地先

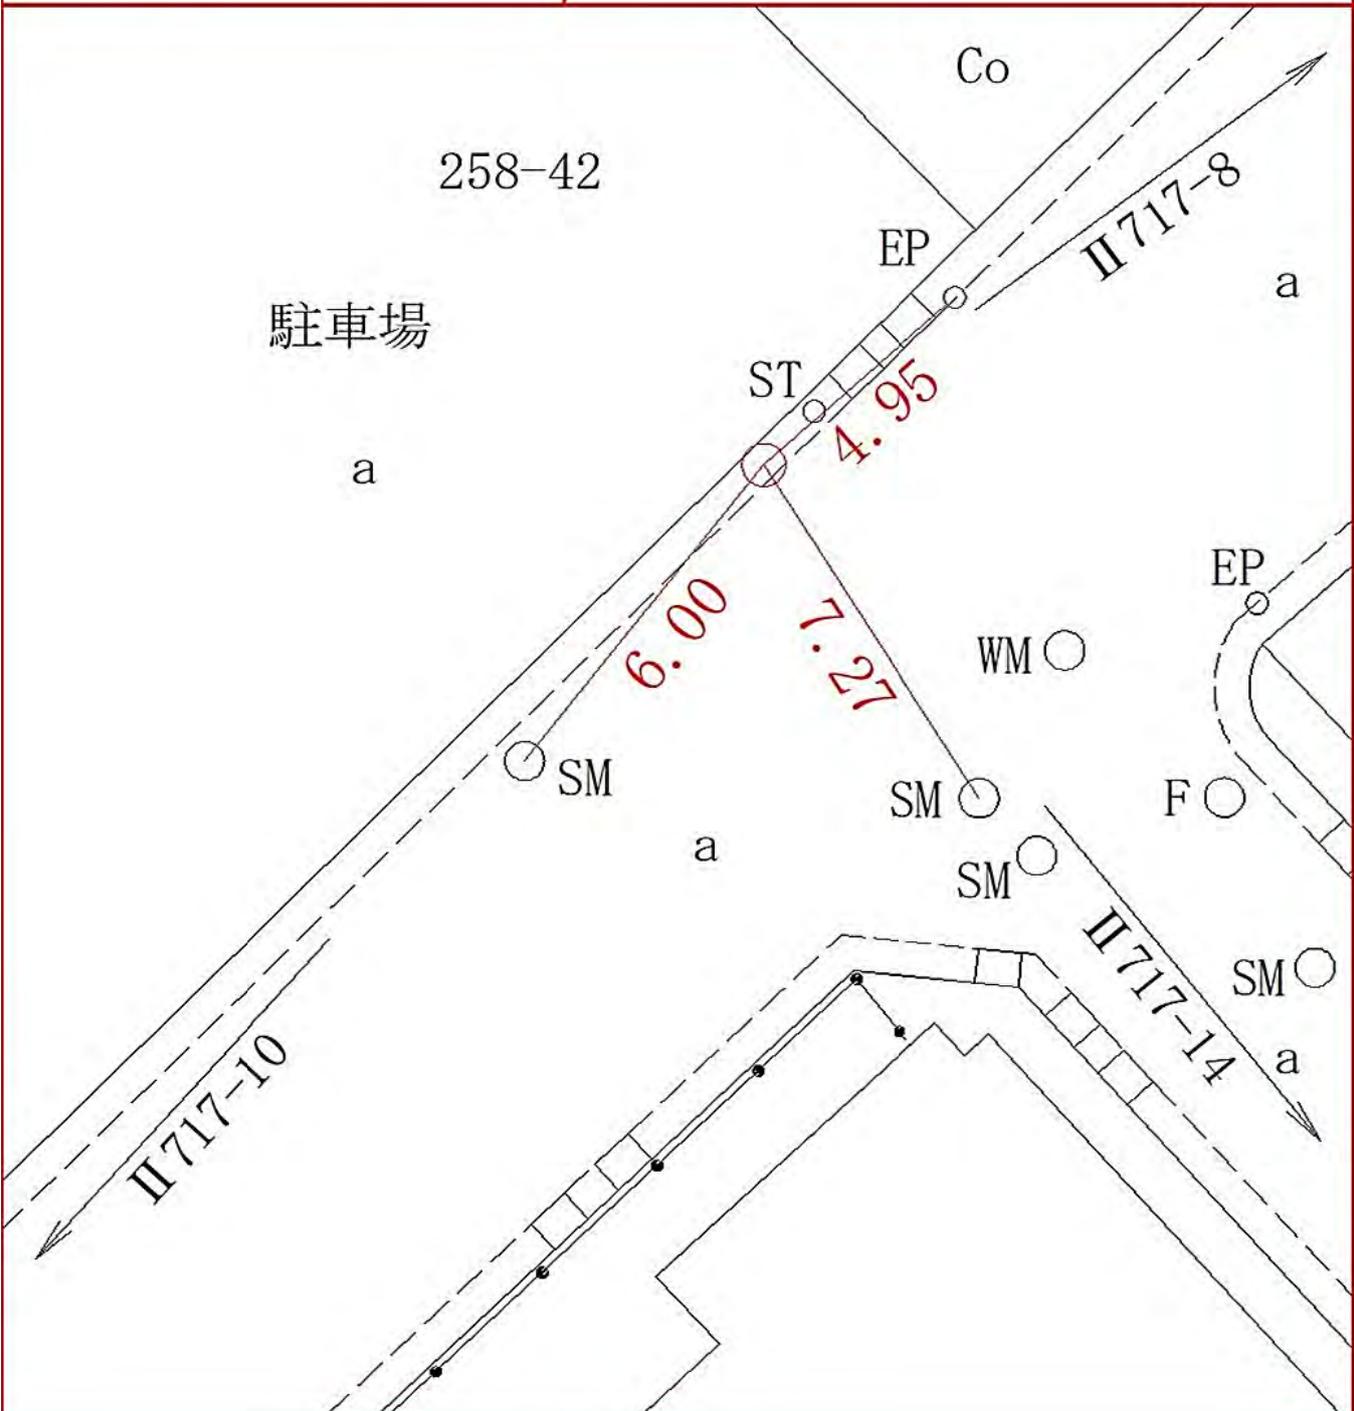

線 番 号	点 番 号	標 識 ノ 種 類	所 在 地
-------------	-------------	-----------	-------

II 717	10
--------	----

金属標・鋳・木杭  
キザミ

要 図



保土ヶ谷区峰沢町三〇七ノ二番地先


線 番 号	点 番 号	標 識 ノ 種 類	所 在 地
-------------	-------------	-----------	-------------

II 717	11
--------	----

金属標・鋌・木杭  
キザミ

保土ヶ谷区峰沢町三一〇番地先


要 図

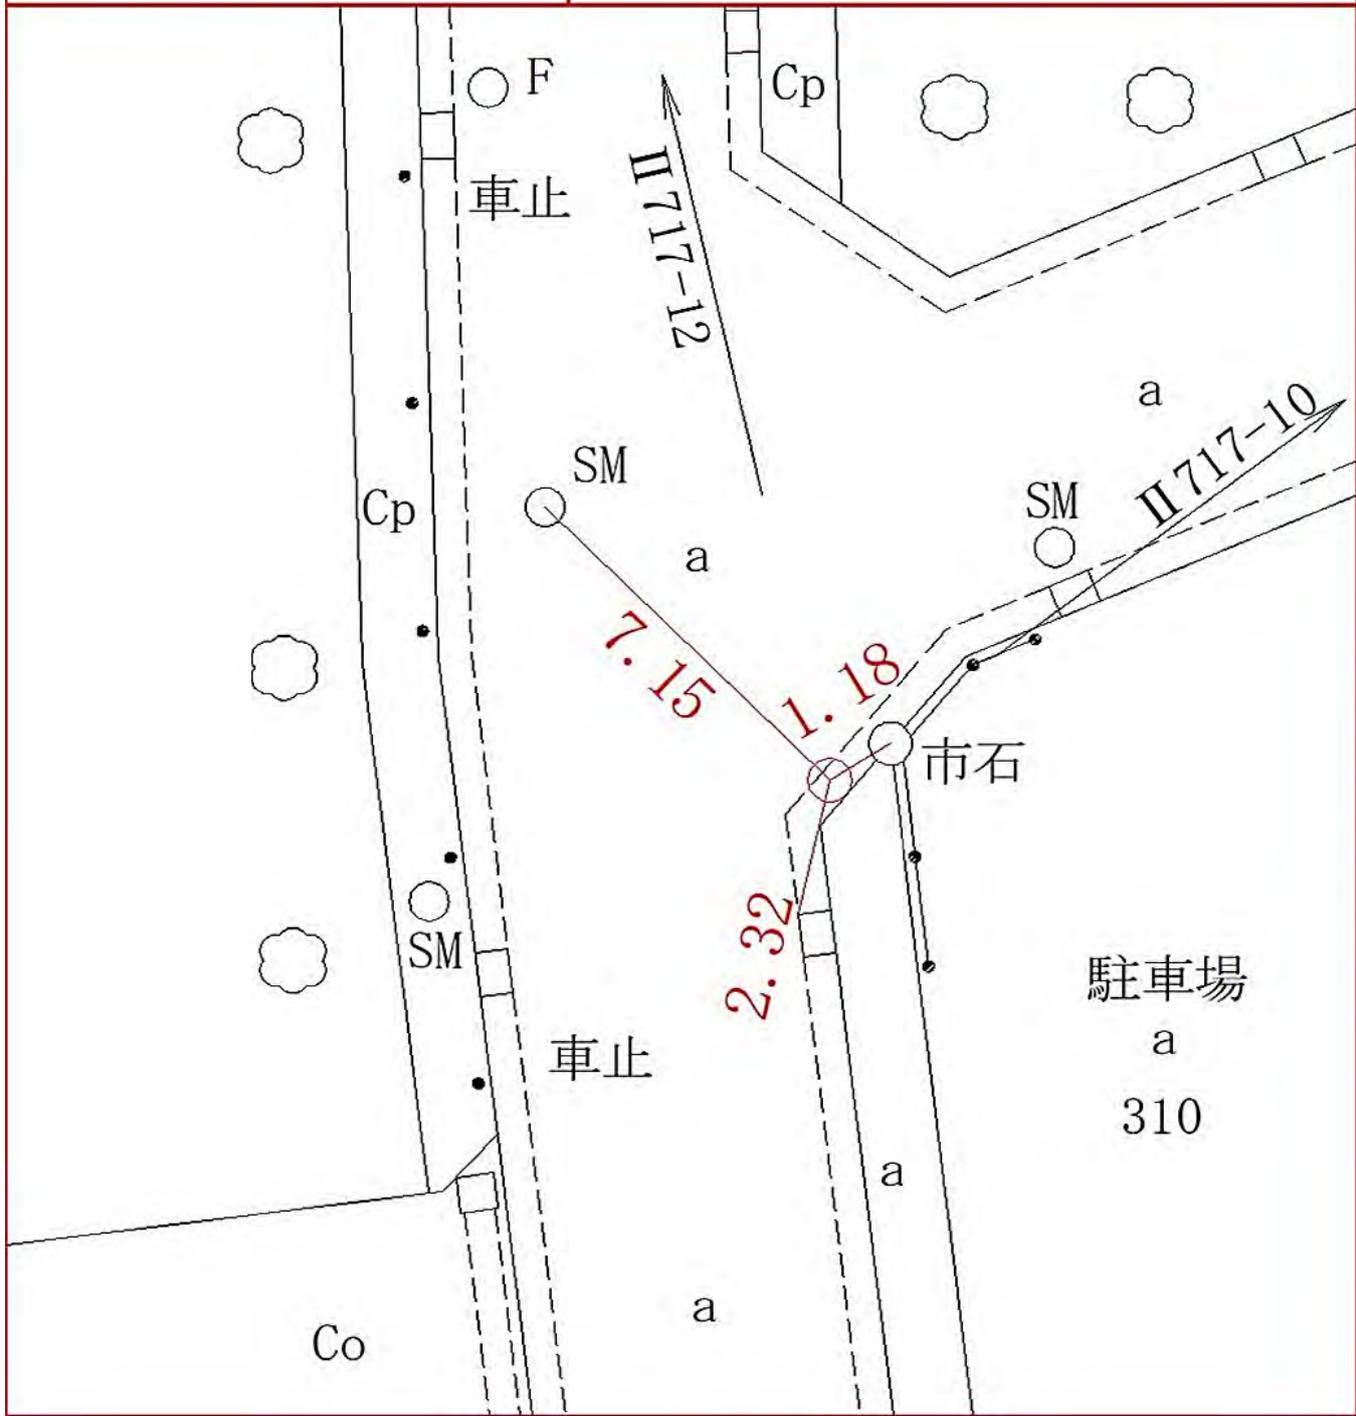

線 番 号	点 番 号	標 識 ノ 種 類	所 在 地
-------------	-------------	-----------	-------

II 717	12	<span style="border: 1px solid black; border-radius: 50%; padding: 2px;">金属標</span> ・鋌・木杭 キザミ
--------	----	--

要 図

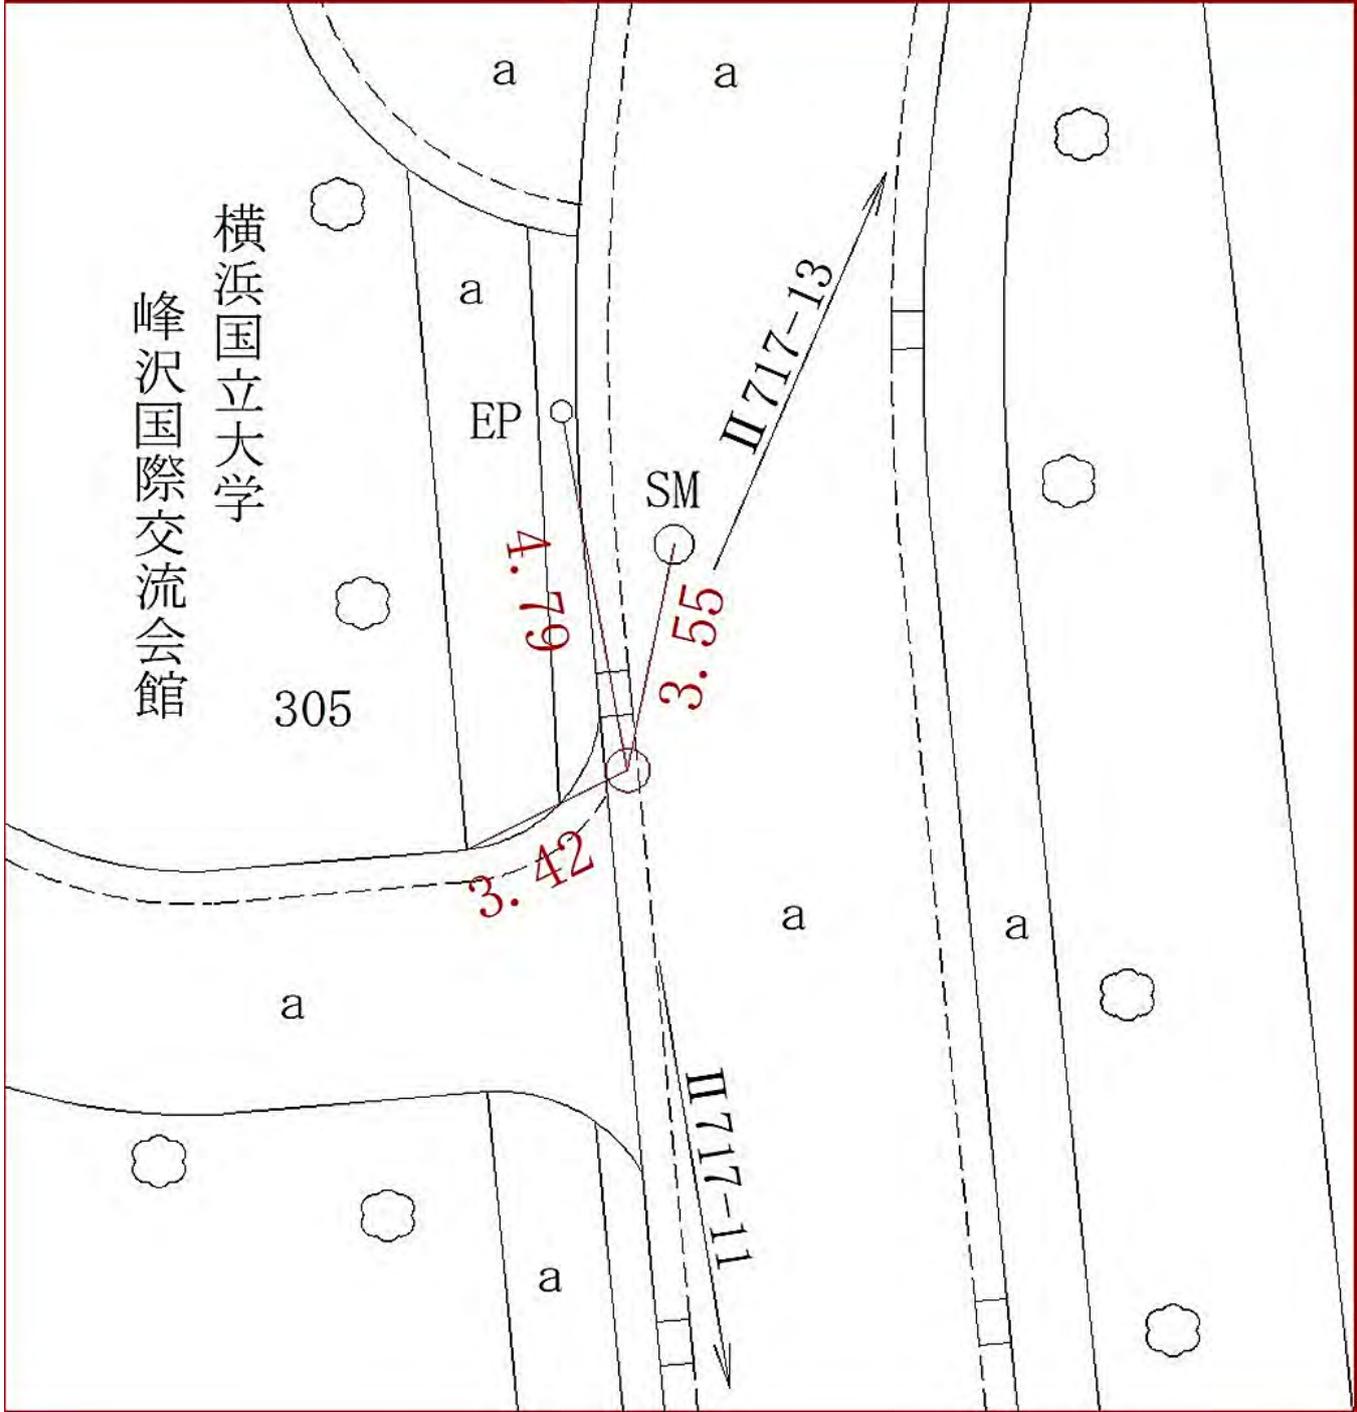

保土ヶ谷区峰沢町三〇五番地先

線  
番  
号

点  
番  
号

標 識 ノ 種 類

所 在 地

Ⅱ717

13

金属標・鋏・木杭

キザミ

要 図

保土ヶ谷区峰沢町三一四番地先




線 番 号	点 番 号	標 識 ノ 種 類	所 在 地
-------------	-------------	-----------	-------------

II 717      15

金属標・鋳・木杭  
キザミ

保土ヶ谷区釜台町二六ノ二〇番地先

要 図

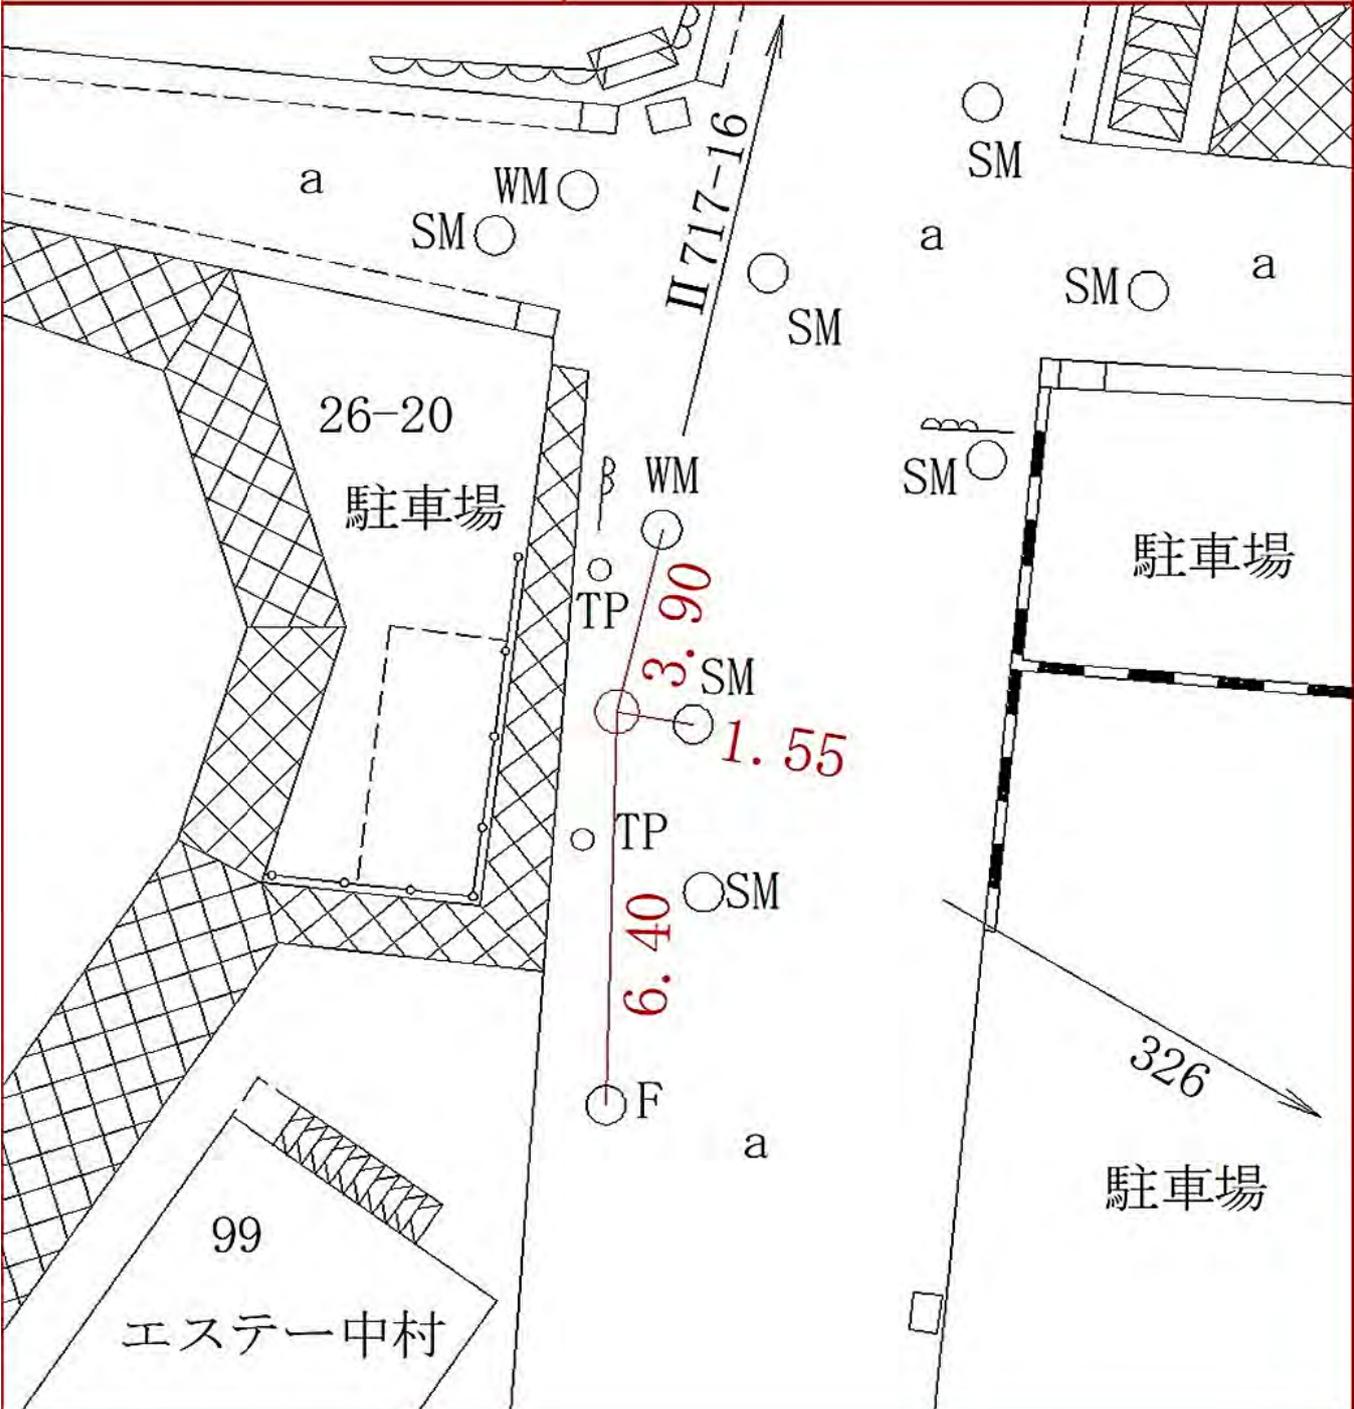

線  
番  
号

点  
番  
号

標 識 ノ 種 類

所 在 地

Ⅱ717


16

金属標・鋳・木杭

キザミ

要 図

保土ヶ谷区釜台町四〇ノ一五番地先

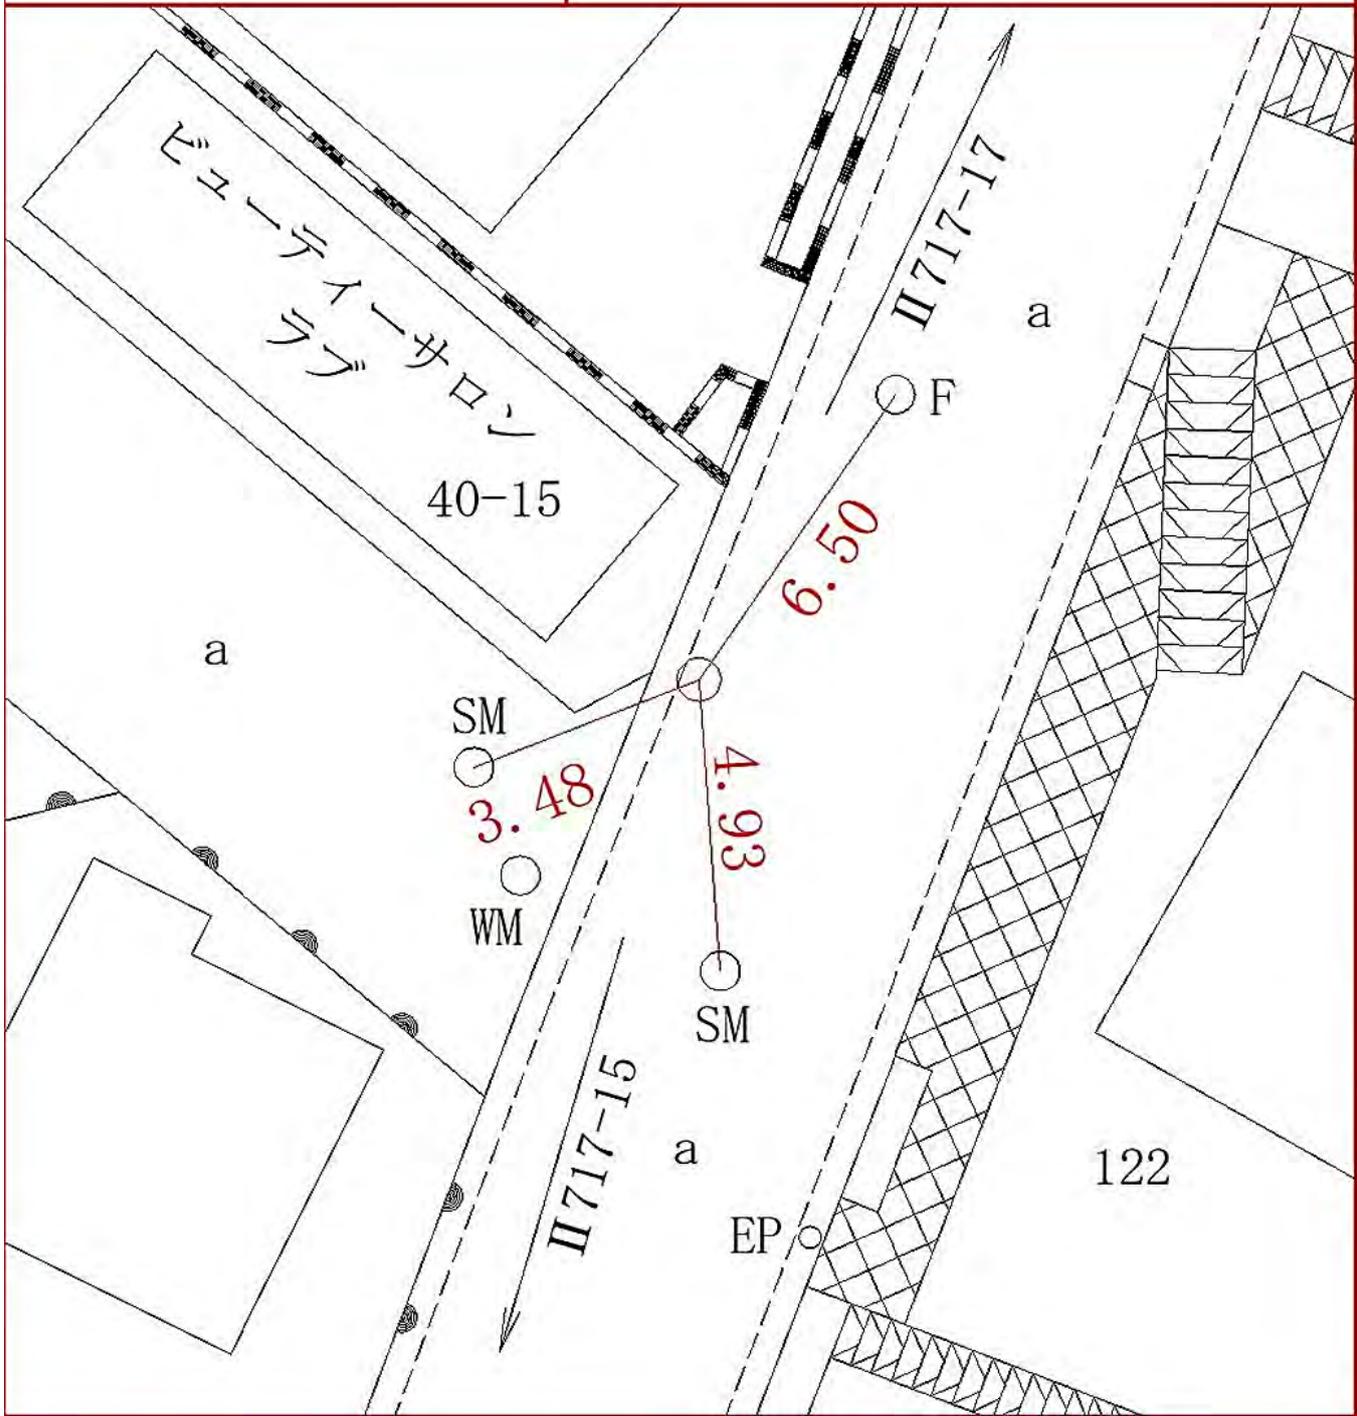

線  
番  
号

点  
番  
号

標 識 ノ 種 類

所 在 地

Ⅱ717


18

金属標・鋏・木杭

保土ヶ谷区釜台町四四ノ一六番地先

キザミ

要 図

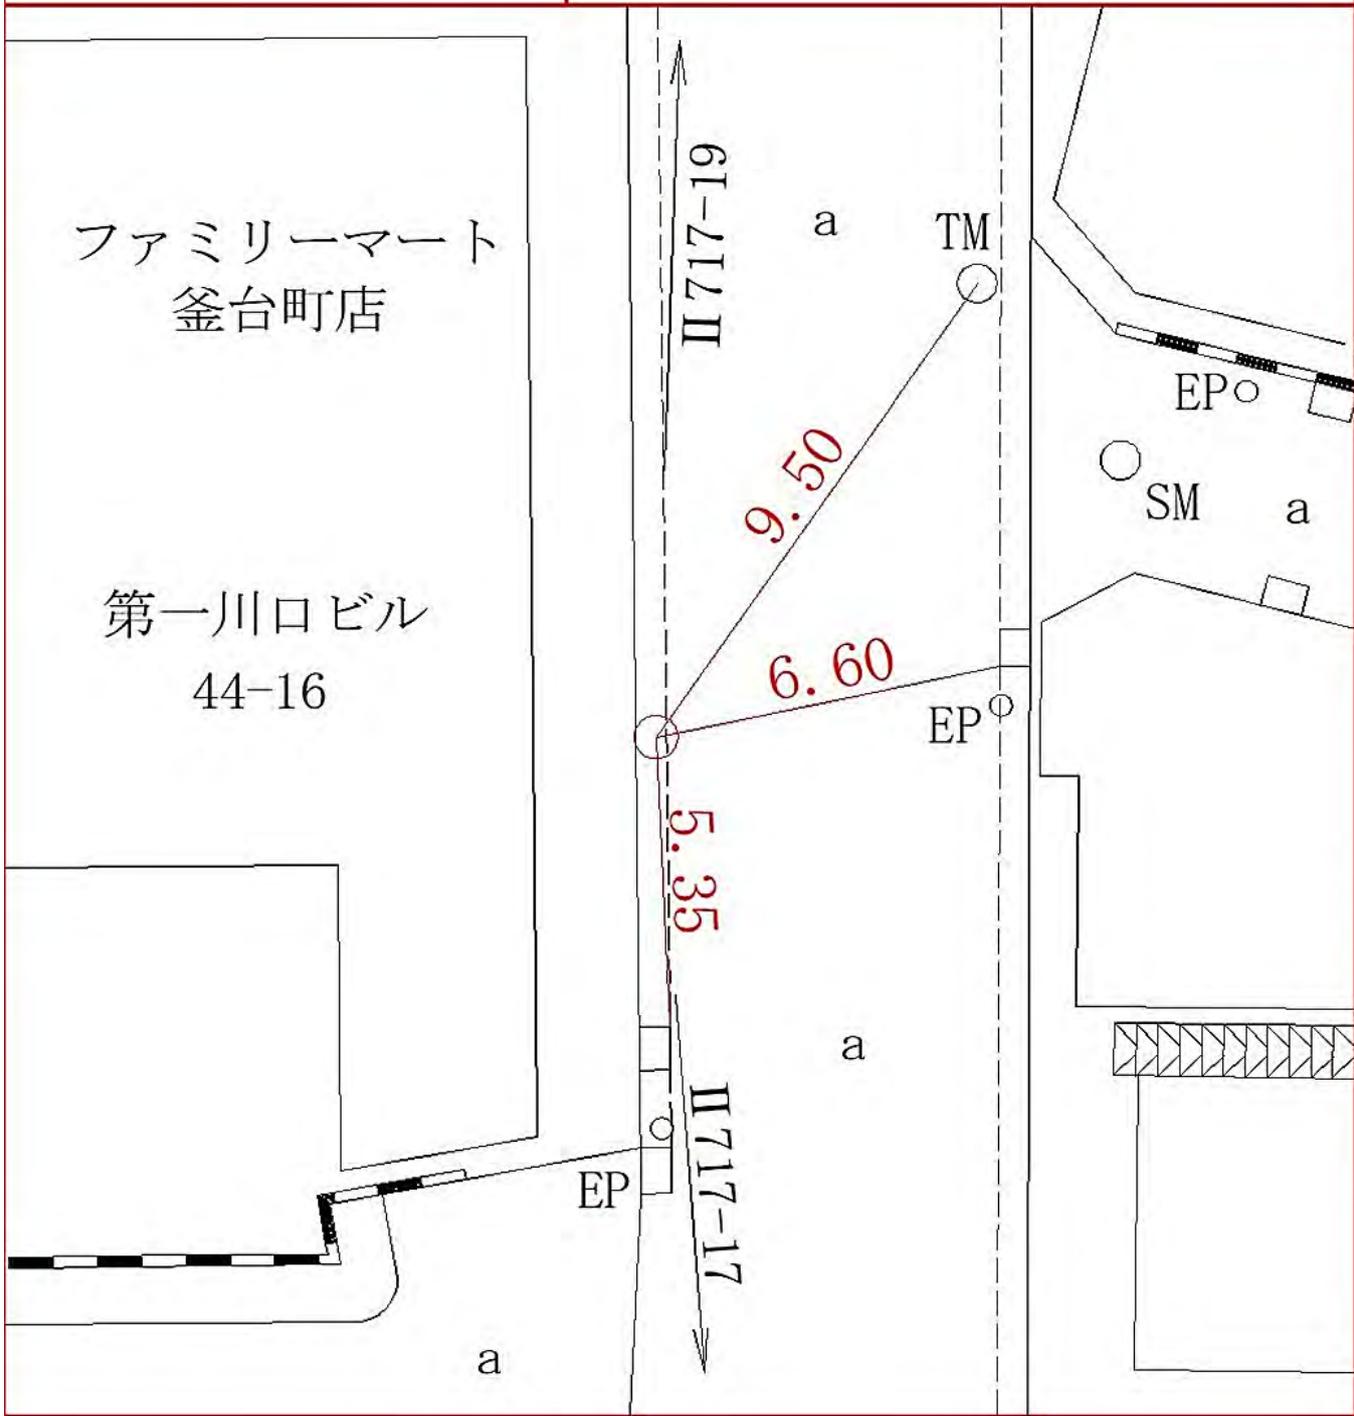


線 番 号	点 番 号	標 識 ノ 種 類	所 在 地
-------------	-------------	-----------	-------------

II 717	19
--------	----


金属標・鋌・木杭  
キザミ

要 図

保土ヶ谷区常盤台五七ノ一番地先

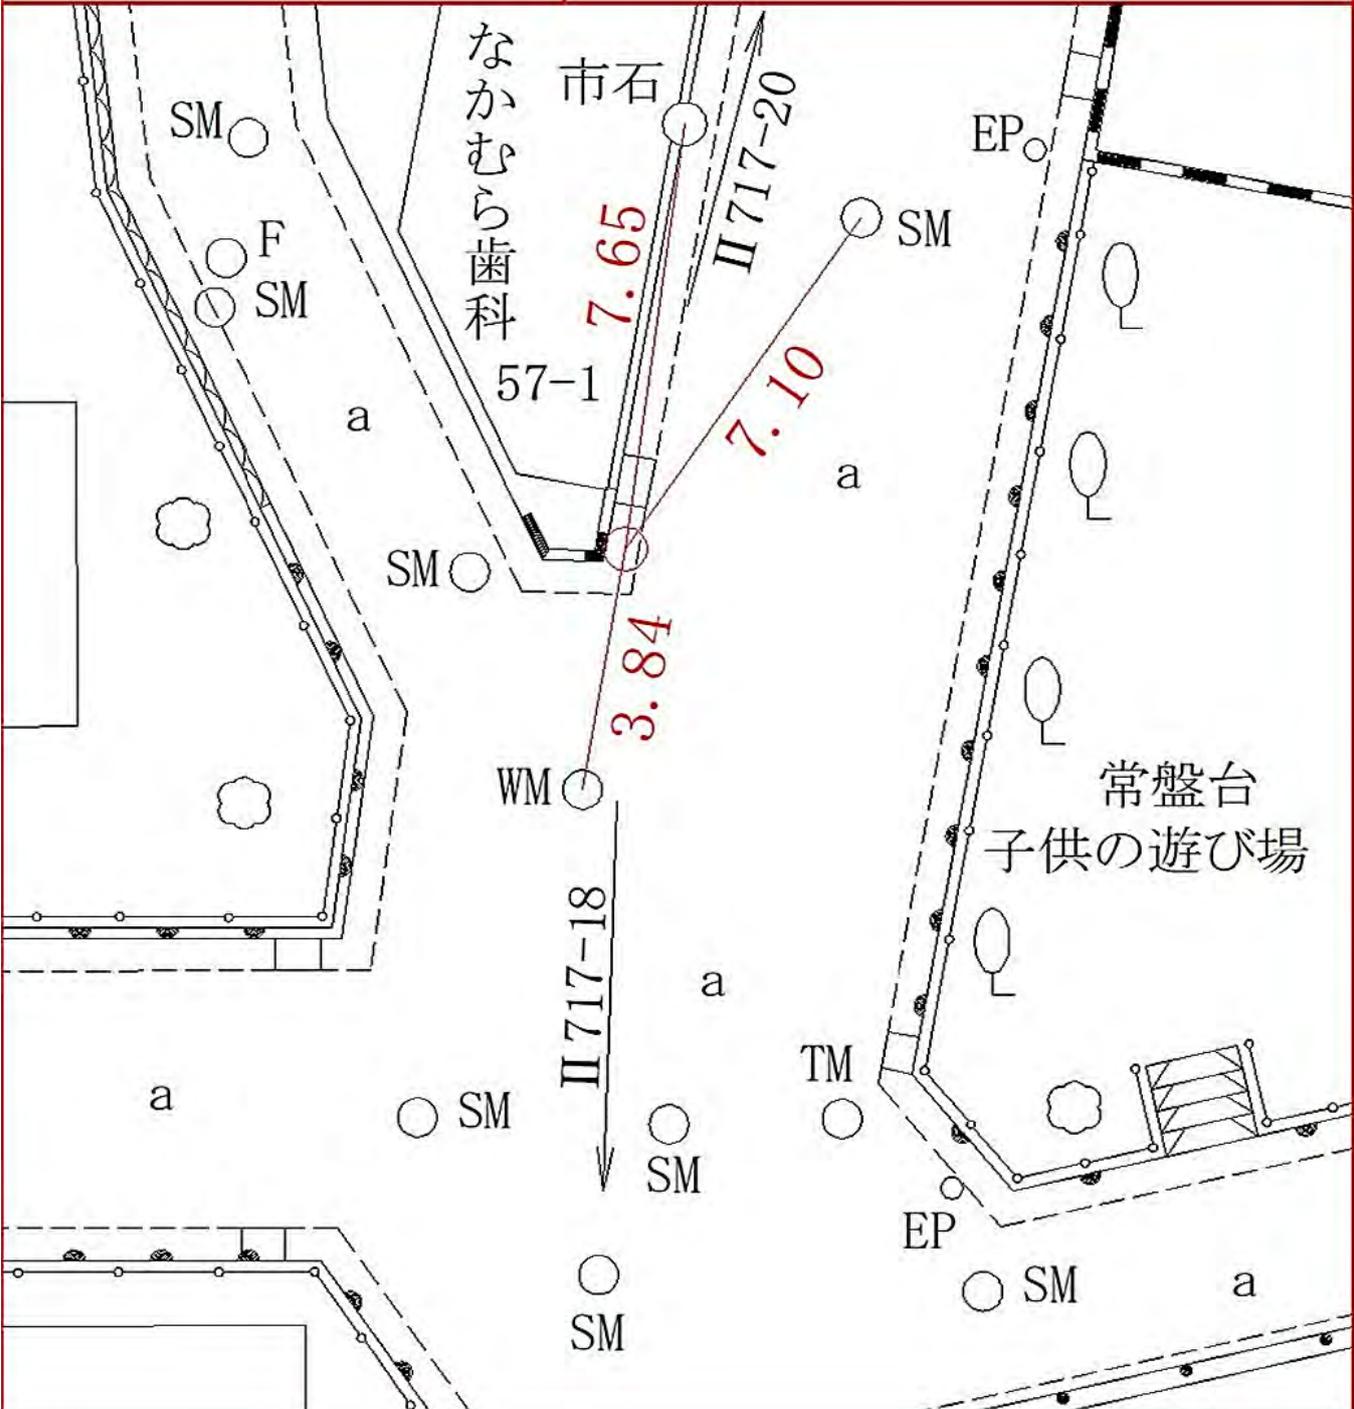

線 番 号	点 番 号	標 識 ノ 種 類	所 在 地
II 717	20	<div style="border: 1px solid black; border-radius: 50%; padding: 5px; display: inline-block;">金属標</div> ・鋳・木杭 キザミ	保土ヶ谷区常盤台五九ノ三番地先
要 図			

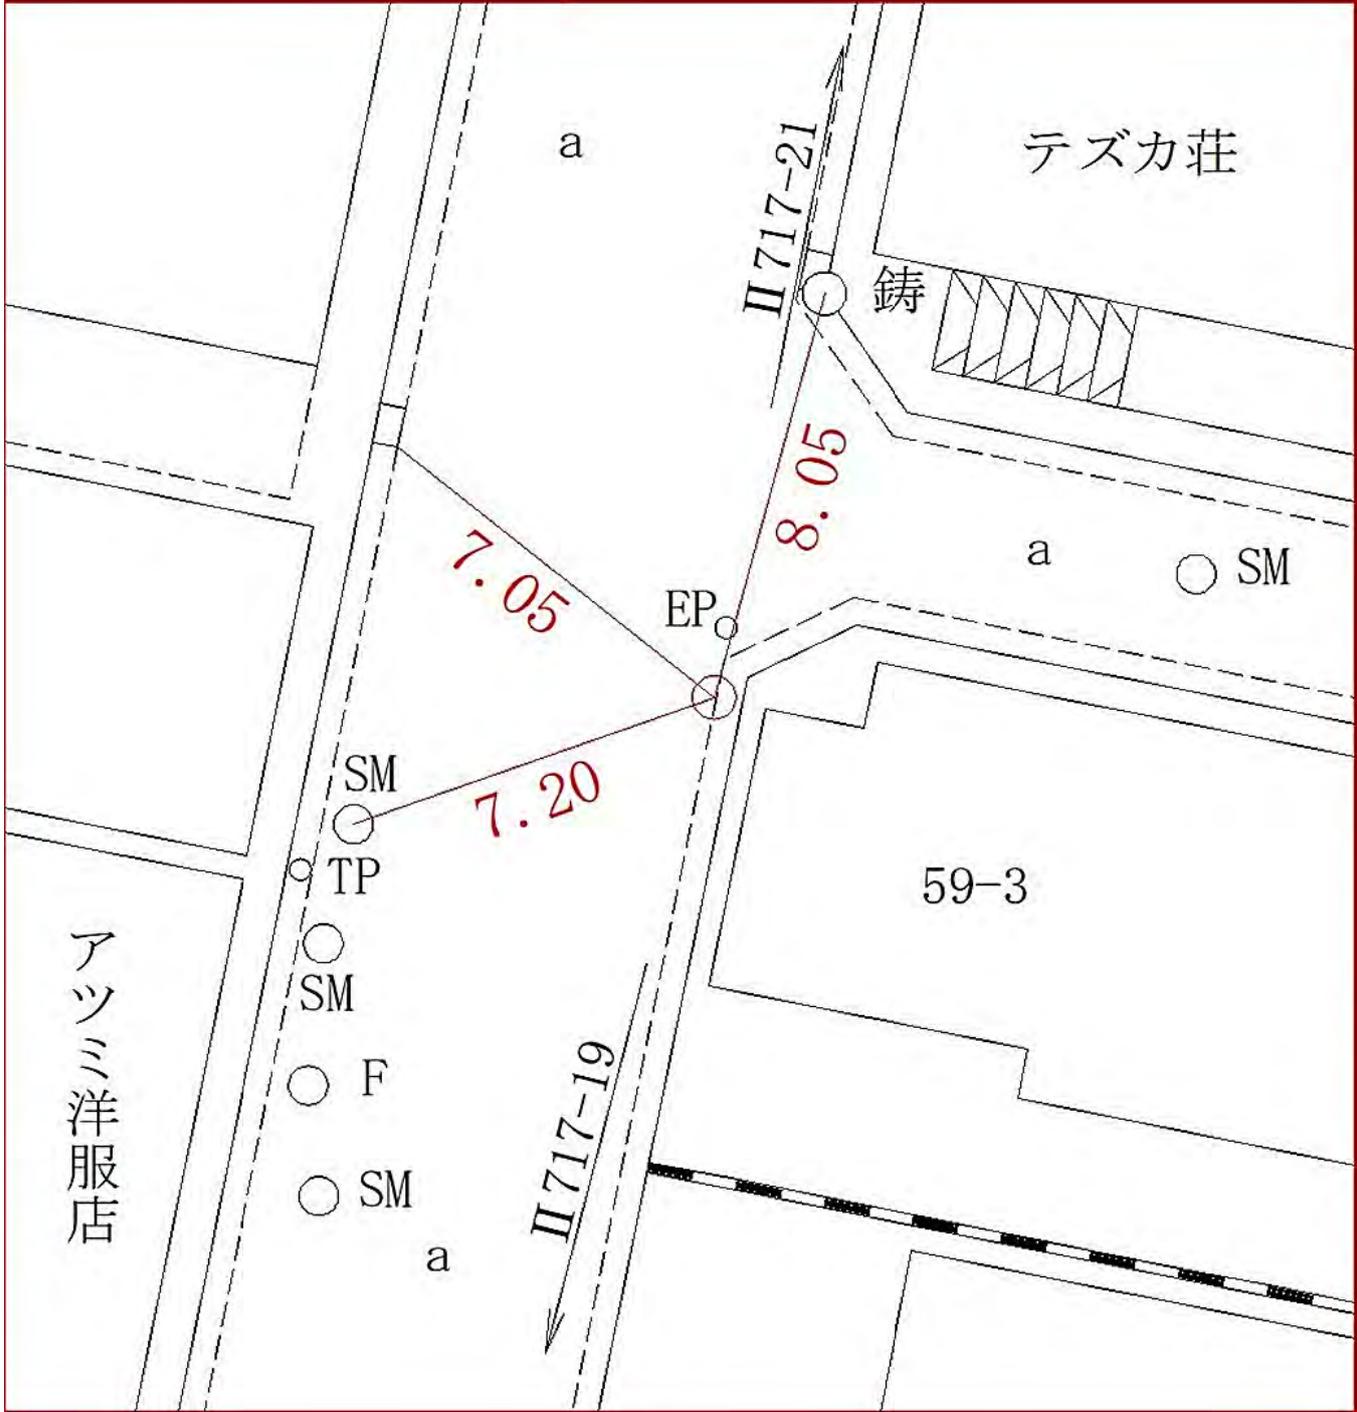

線  
番  
号

点  
番  
号

標 識 ノ 種 類

所  
在  
地

Ⅱ717

21

金属標・鋌・木杭

保土ヶ谷区常盤台六二ノ一四番地先

キザミ

要 図



線  
番  
号

点  
番  
号

標 識 ノ 種 類

所 在 地

Ⅱ717


22

金属標・鋏・木杭

キザミ

要 図

保土ヶ谷区常盤台六二ノ七番地先

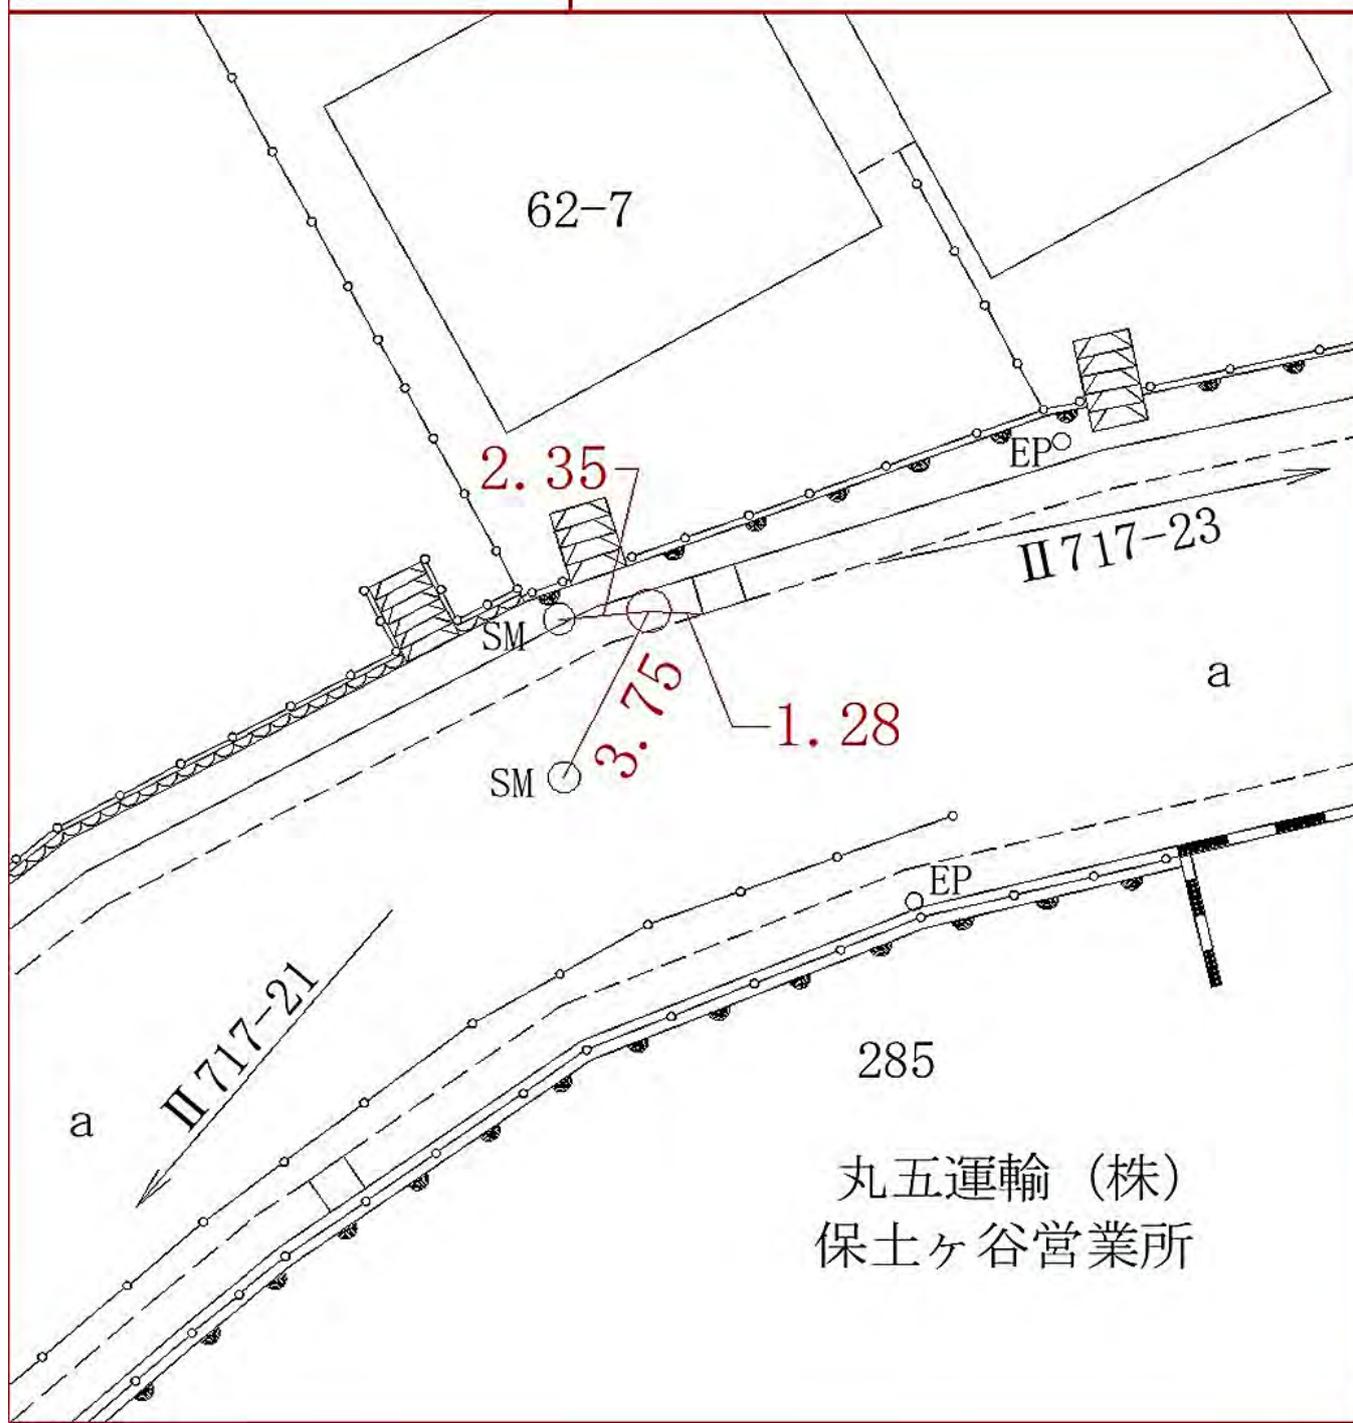

丸五運輸 (株)  
保土ヶ谷営業所

線  
番  
号

点  
番  
号

標 識 ノ 種 類

所 在 地

Ⅱ 717


24

金属標・鋌・木杭

保土ヶ谷区常盤台七七ノ二五番地先

キザミ

要 図

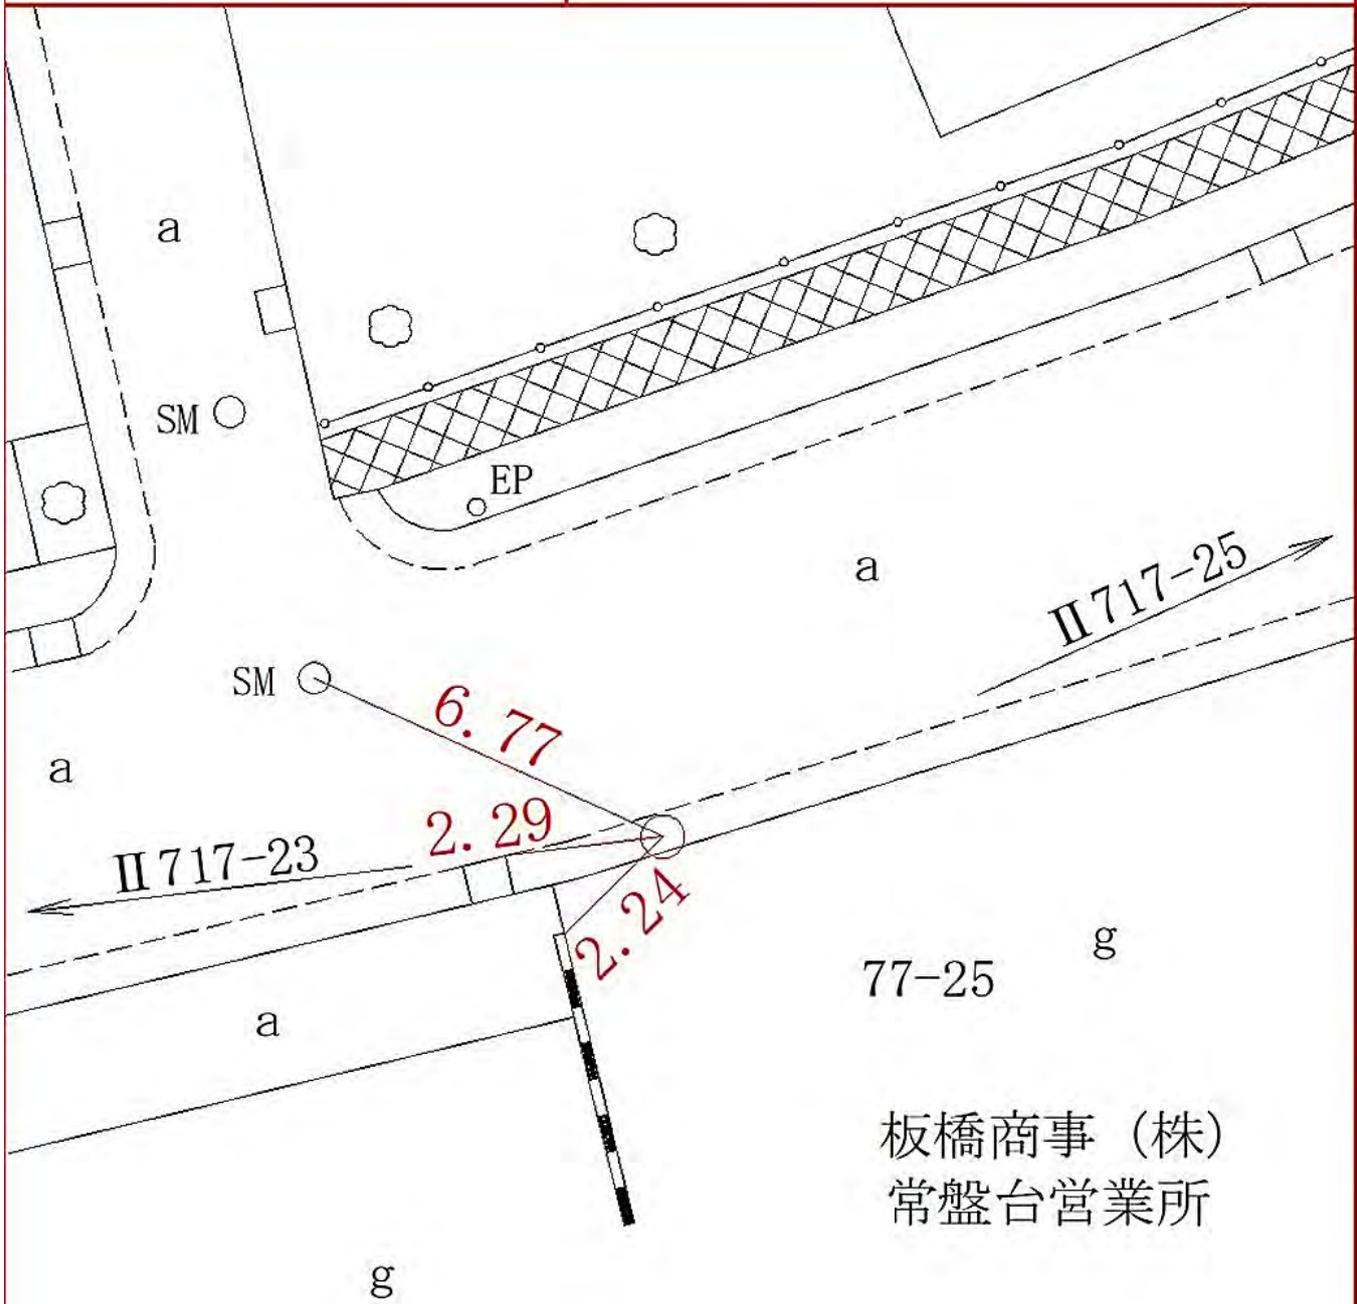

板橋商事 (株)  
常盤台営業所

線  
番  
号

点  
番  
号

標 識 ノ 種 類

所  
在  
地

Ⅱ717


25

金属標・鋳・木杭

キザミ

要 図

保土ヶ谷区峰沢町二五九ノ一番地先

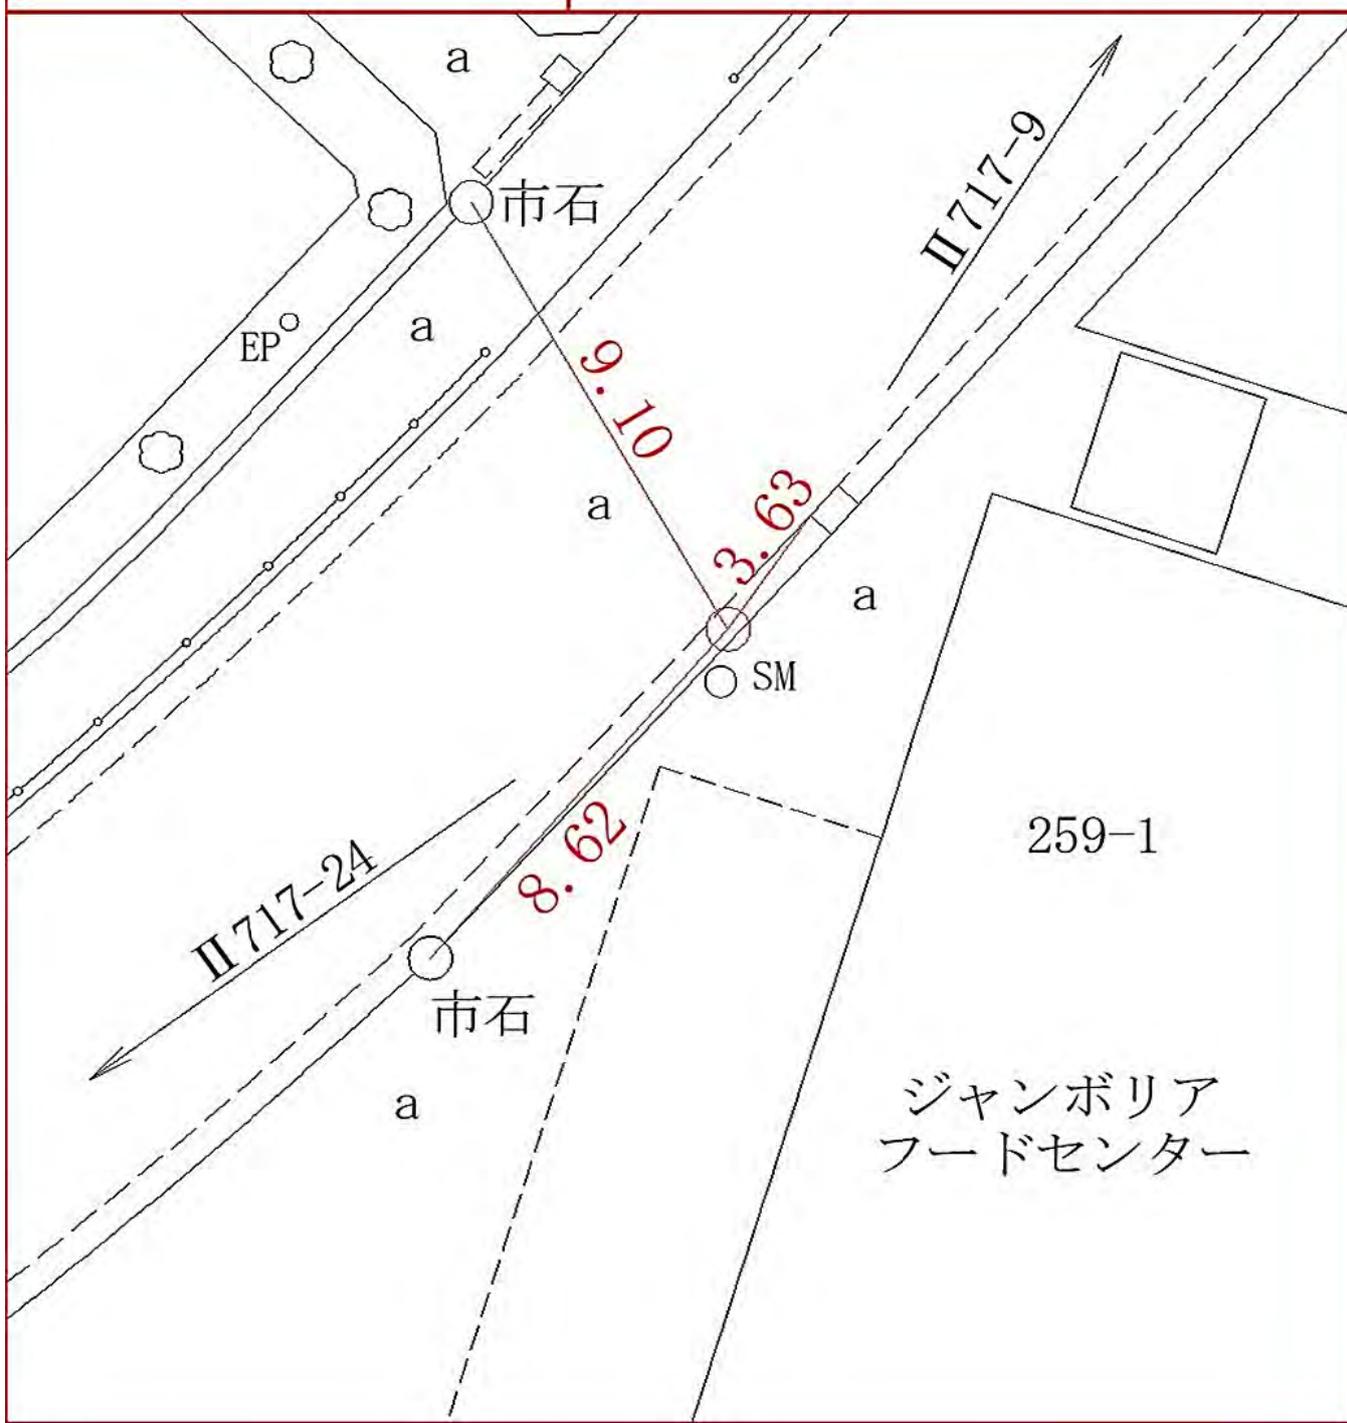


線 番 号	点 番 号	標 識 ノ 種 類	所 在 地
-------------	-------------	-----------	-------

II 718	1	<div style="border: 1px solid black; border-radius: 50%; padding: 5px; display: inline-block;">金属標</div> ・ 鋌 ・ 木杭 キザミ
--------	---	--

要 図

瀬谷区南台一丁目二六―七番地先

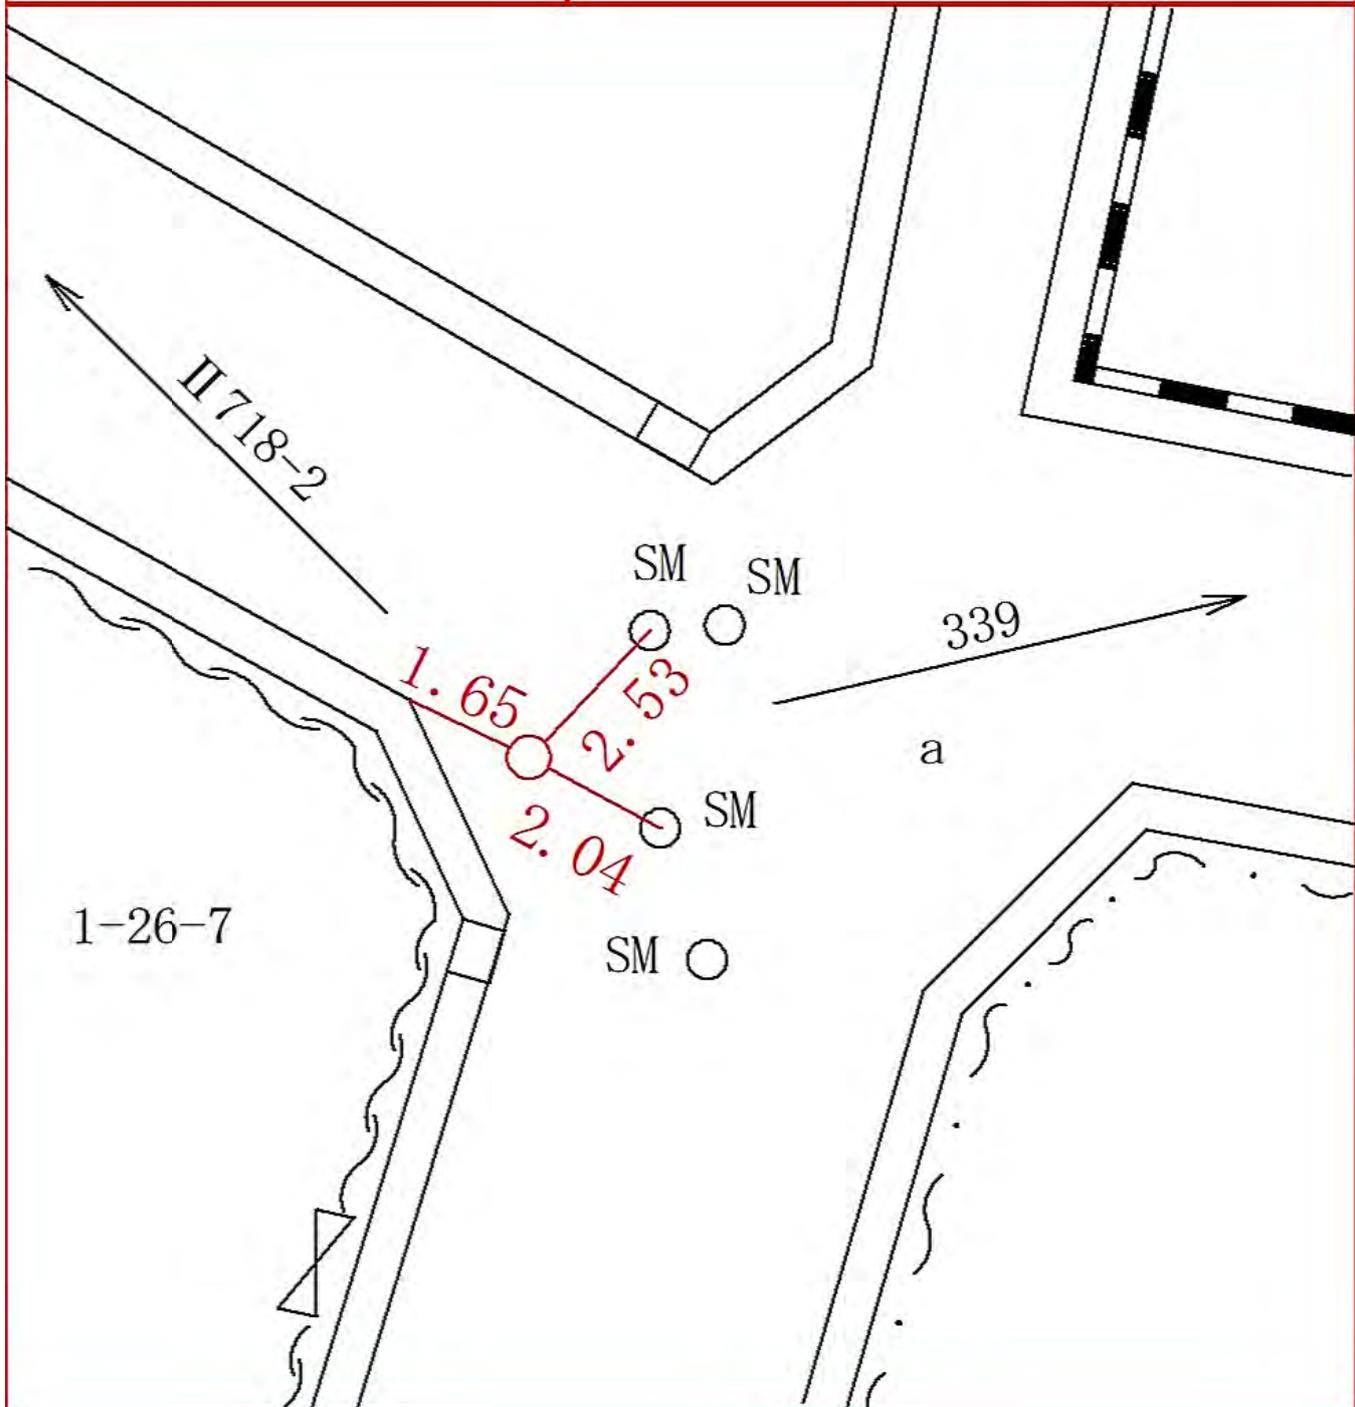


線 番 号	点 番 号	標 識 ノ 種 類	所 在 地
-------------	-------------	-----------	-------

II 718	2
--------	---

金属標・鋸・木杭  
 キザミ

要 図

瀬谷区南台一丁目三五―五番地先

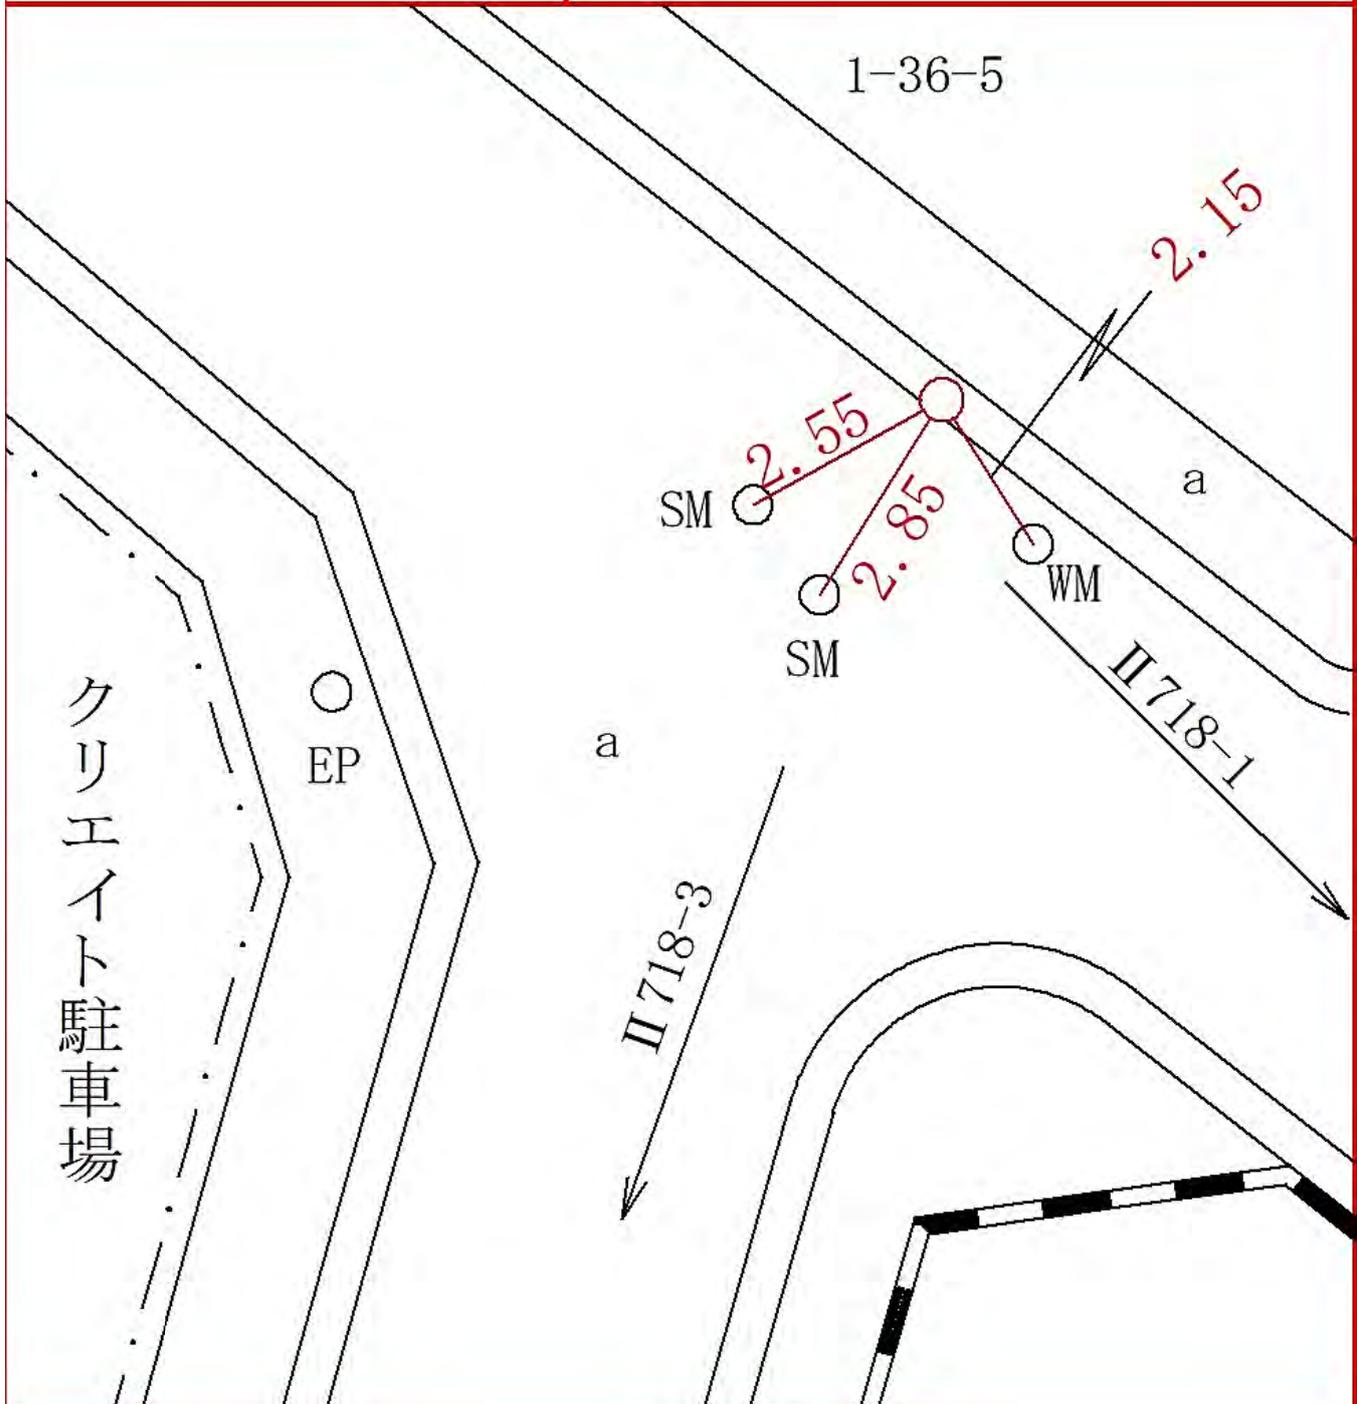


線 番 号	点 番 号	標 識 ノ 種 類	所 在 地
-------------	-------------	-----------	-------

II 718	3
--------	---

金属標・鋌・木杭  
 キザミ

要 図

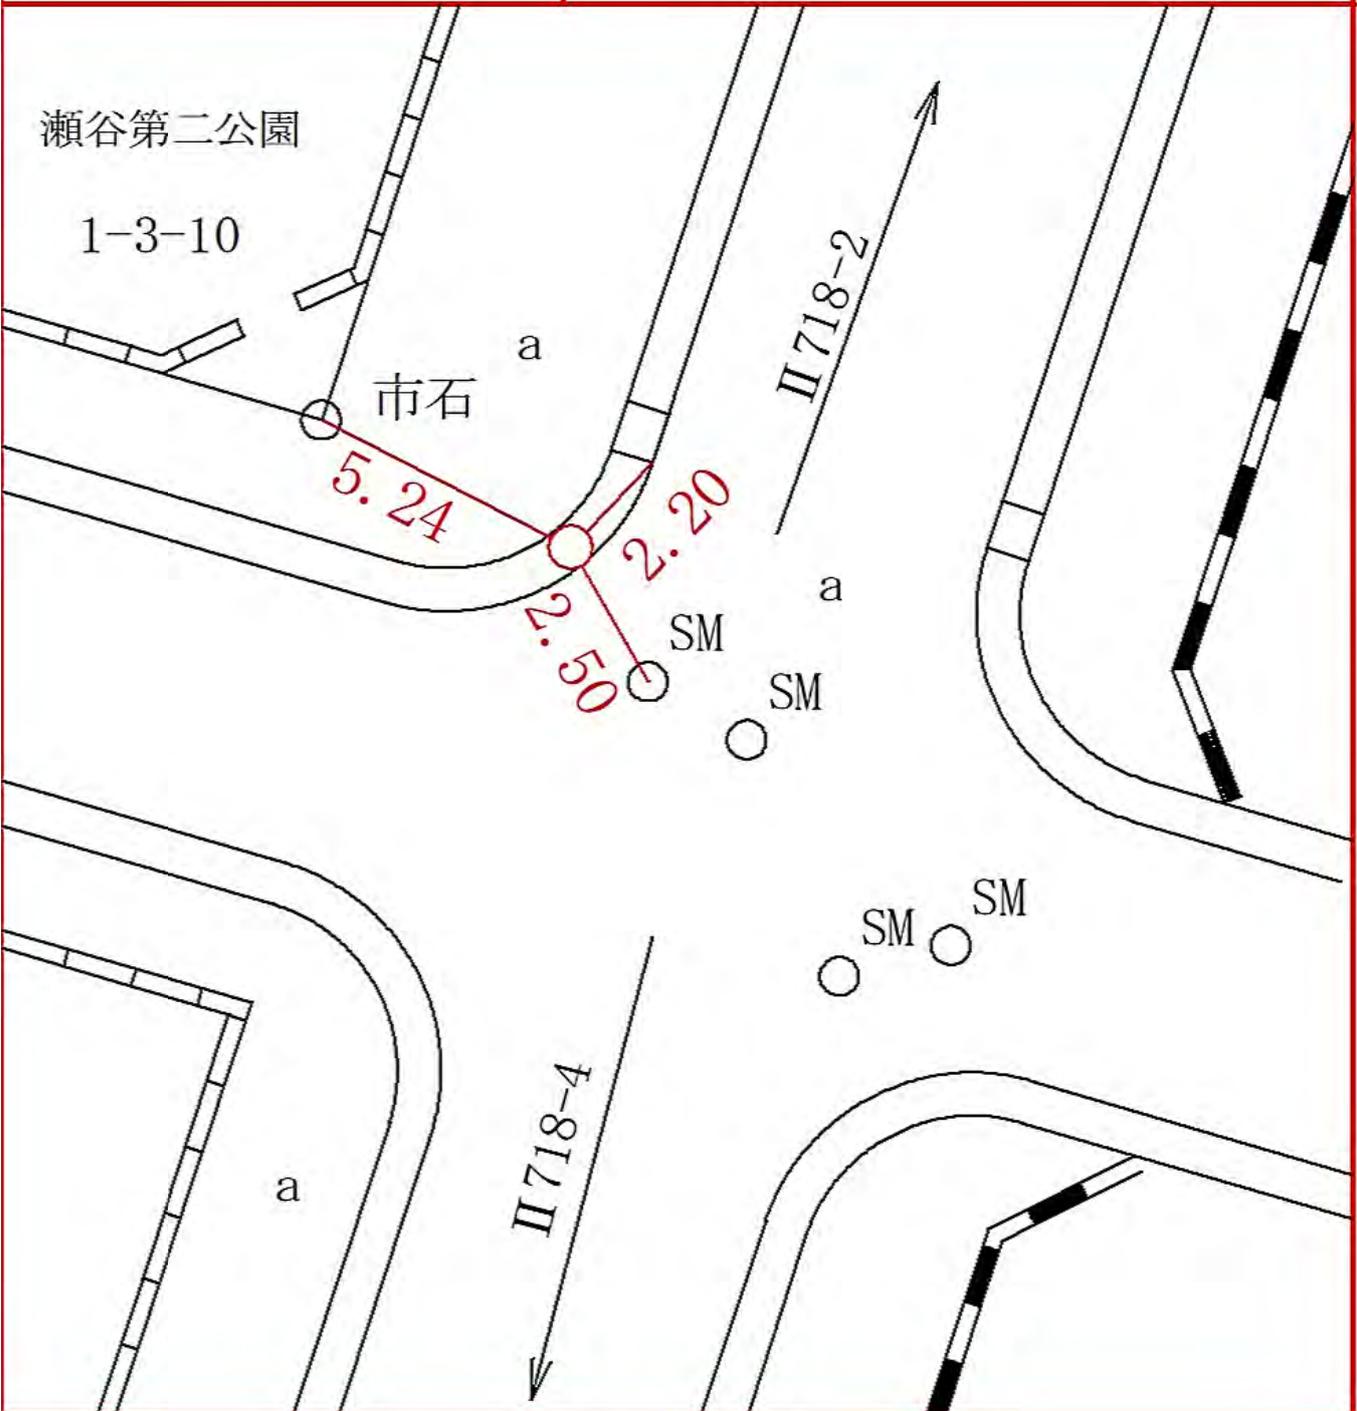

瀬谷区南台一丁目三十一番地先

所在地


瀬谷区南台一丁目十四ー五番地先

標識ノ種類

金属標・鋌・木杭

キザミ

要 図

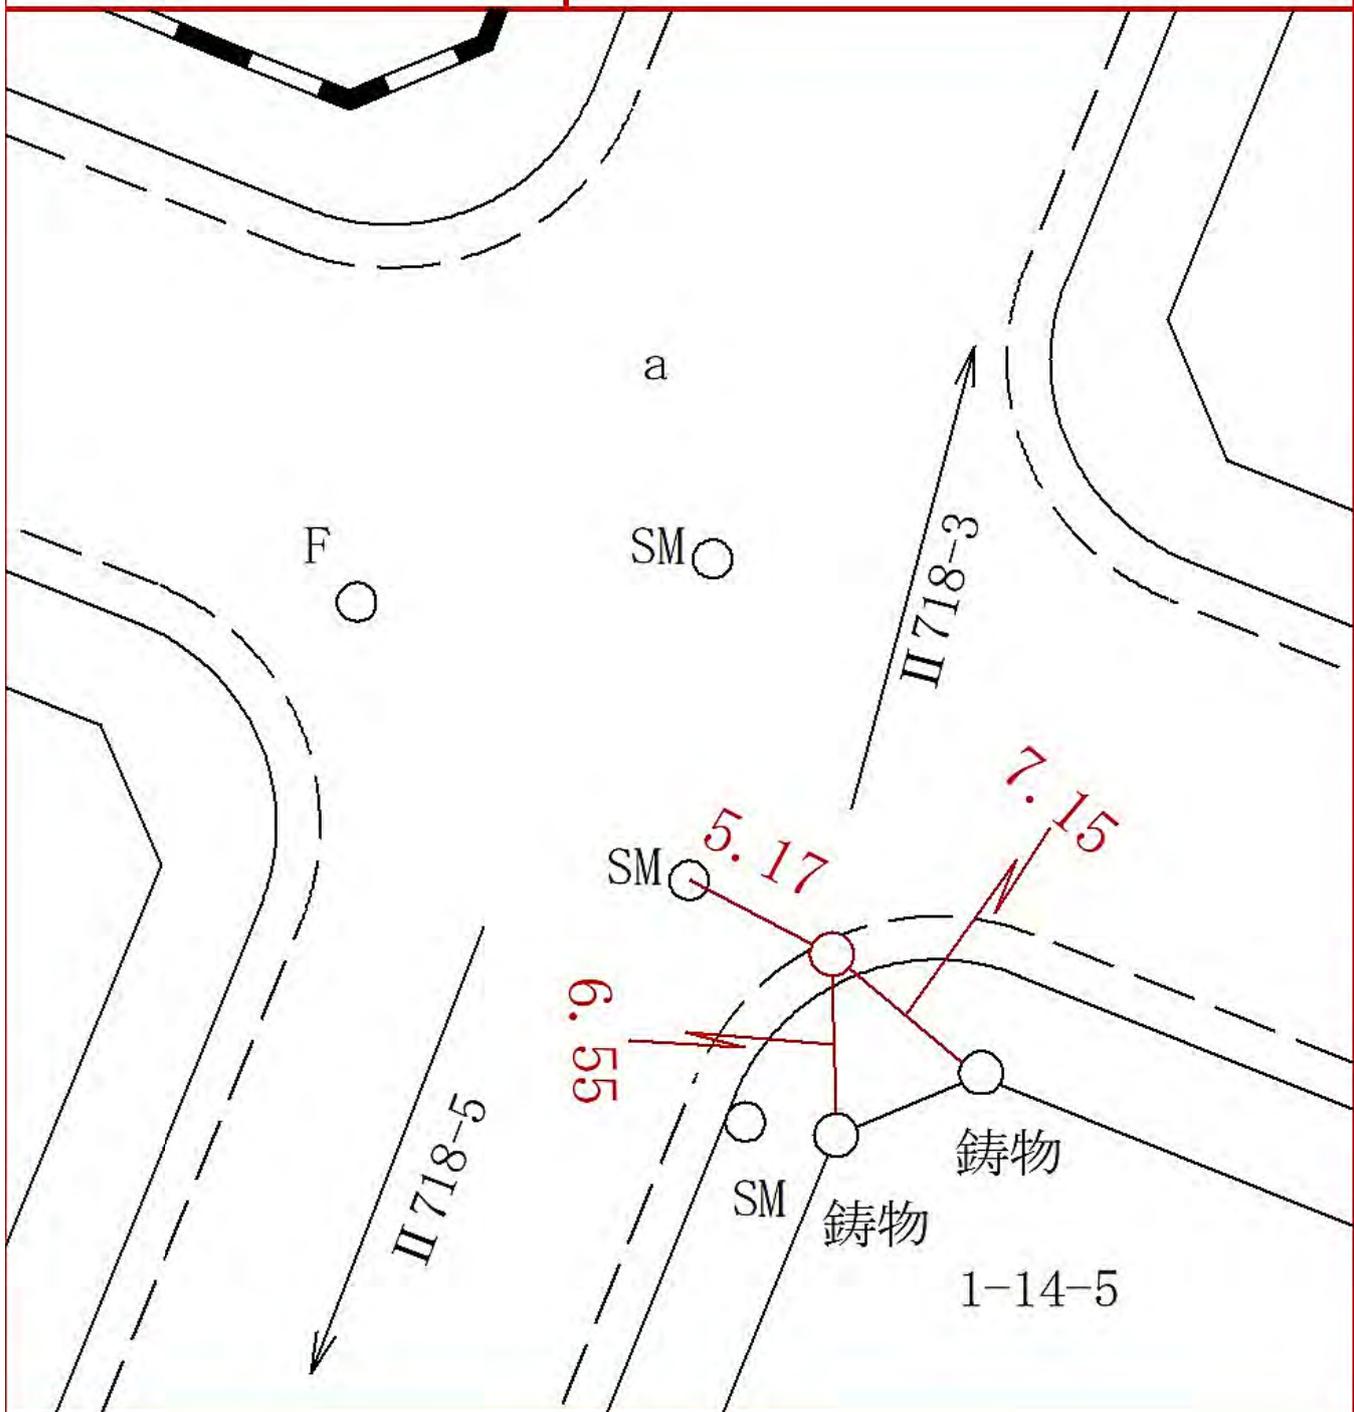

II 718

4

線  
番  
号

点  
番  
号

線 番 号	点 番 号	標 識 ノ 種 類	所 在 地
-------------	-------------	-----------	-------

II 718	5
--------	---

金属標・鋸・木杭  
 キザミ

要 図

瀬谷区南台二丁目四一六五番地先



線  
番  
号

点  
番  
号

標 識 ノ 種 類

所  
在  
地

Ⅱ 718


6

金属標・鋏・木杭


瀬谷区南台二丁目四―四番地先

要 図

キザミ

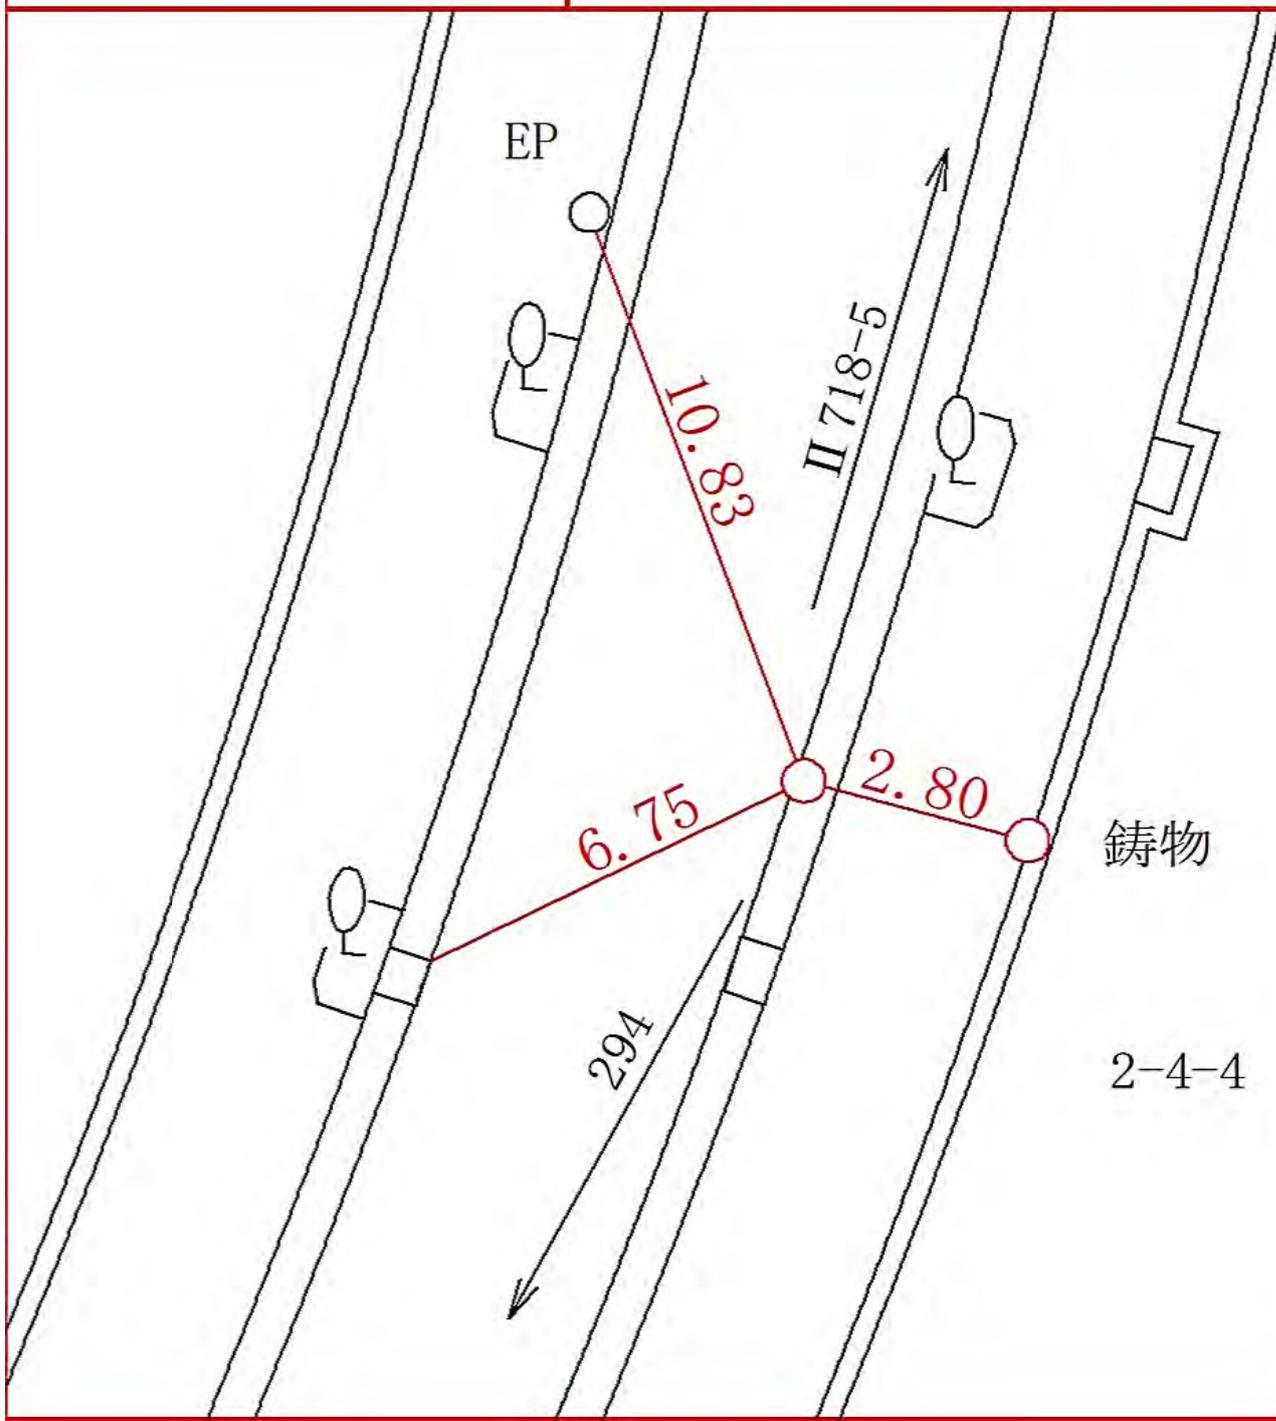

線 番 号	点 番 号	標 識 ノ 種 類	所 在 地
II 719	1	<div style="border: 1px solid black; border-radius: 50%; padding: 5px; display: inline-block;">金属標</div> ・ 鋌 ・ 木杭 キザミ	旭区上白根二丁目三四番地先
要 図			

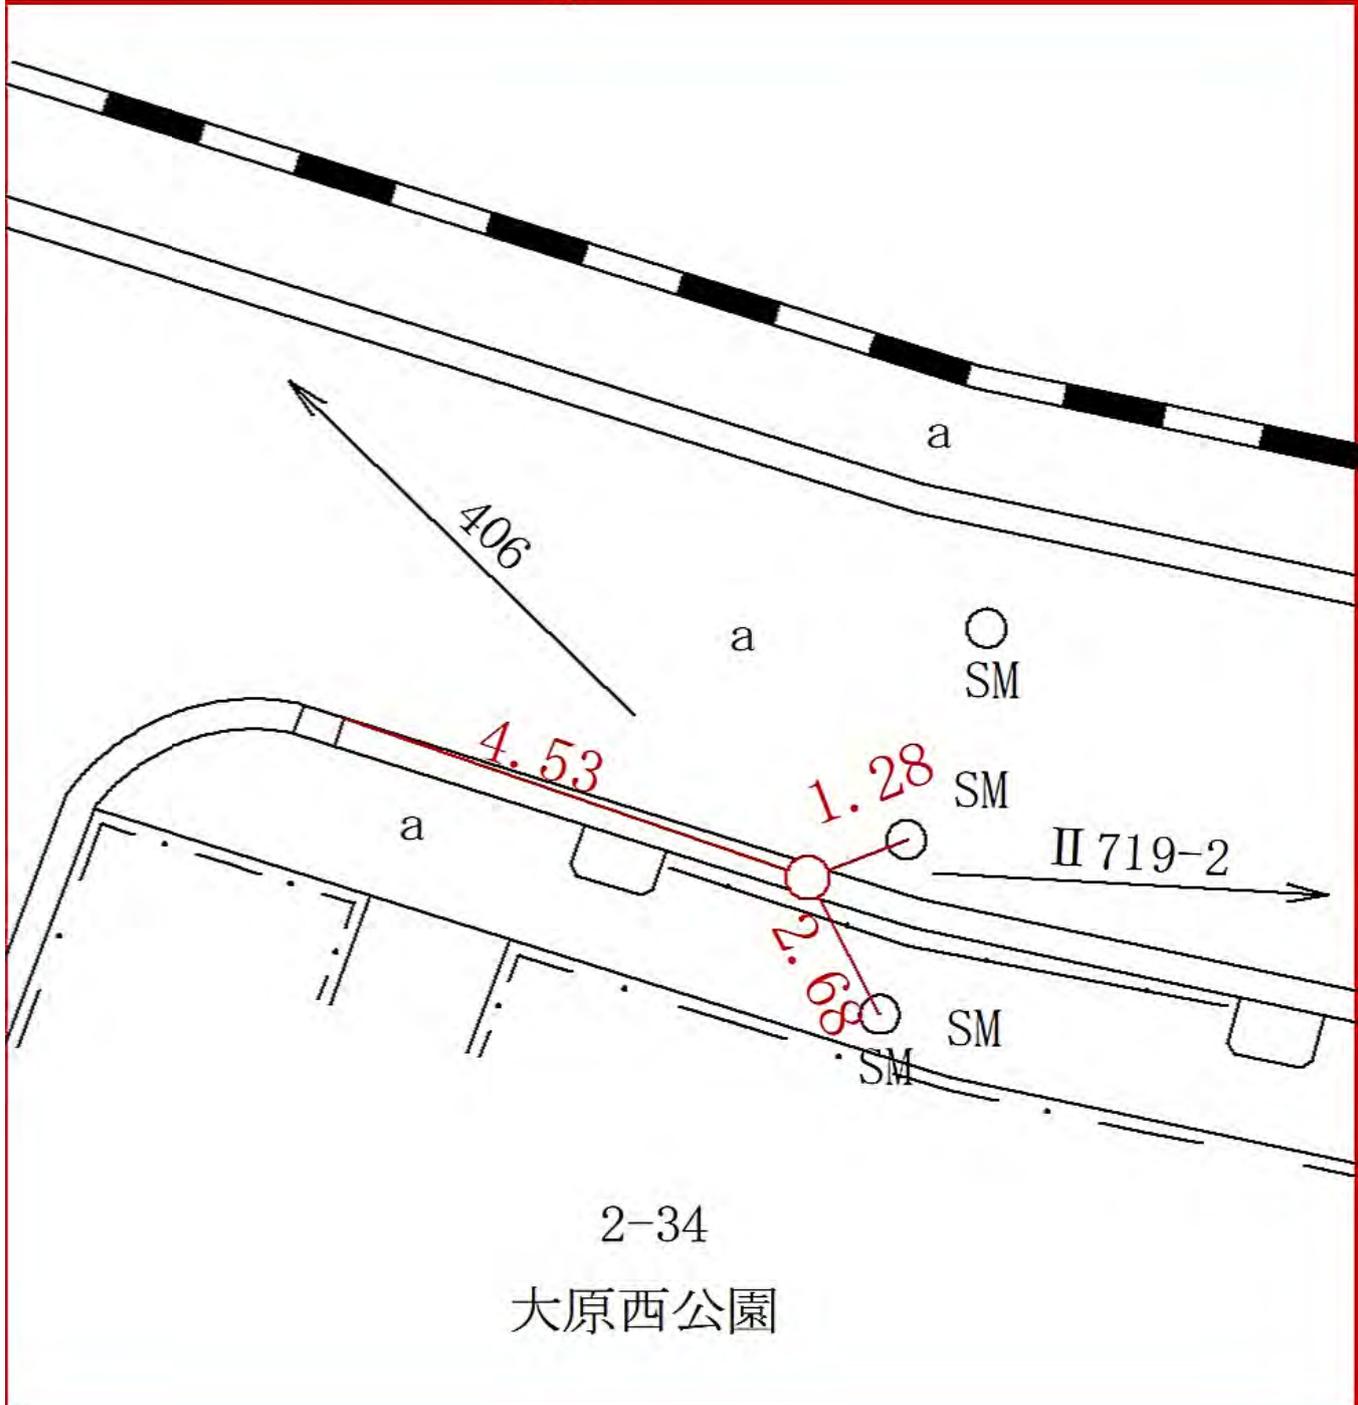


線 番 号	点 番 号	標 識 ノ 種 類	所 在 地
-------------	-------------	-----------	-------

II 719      2

金属標・鋌・木杭  
キザミ

旭区上白根三丁目十一―二番地先

要 図

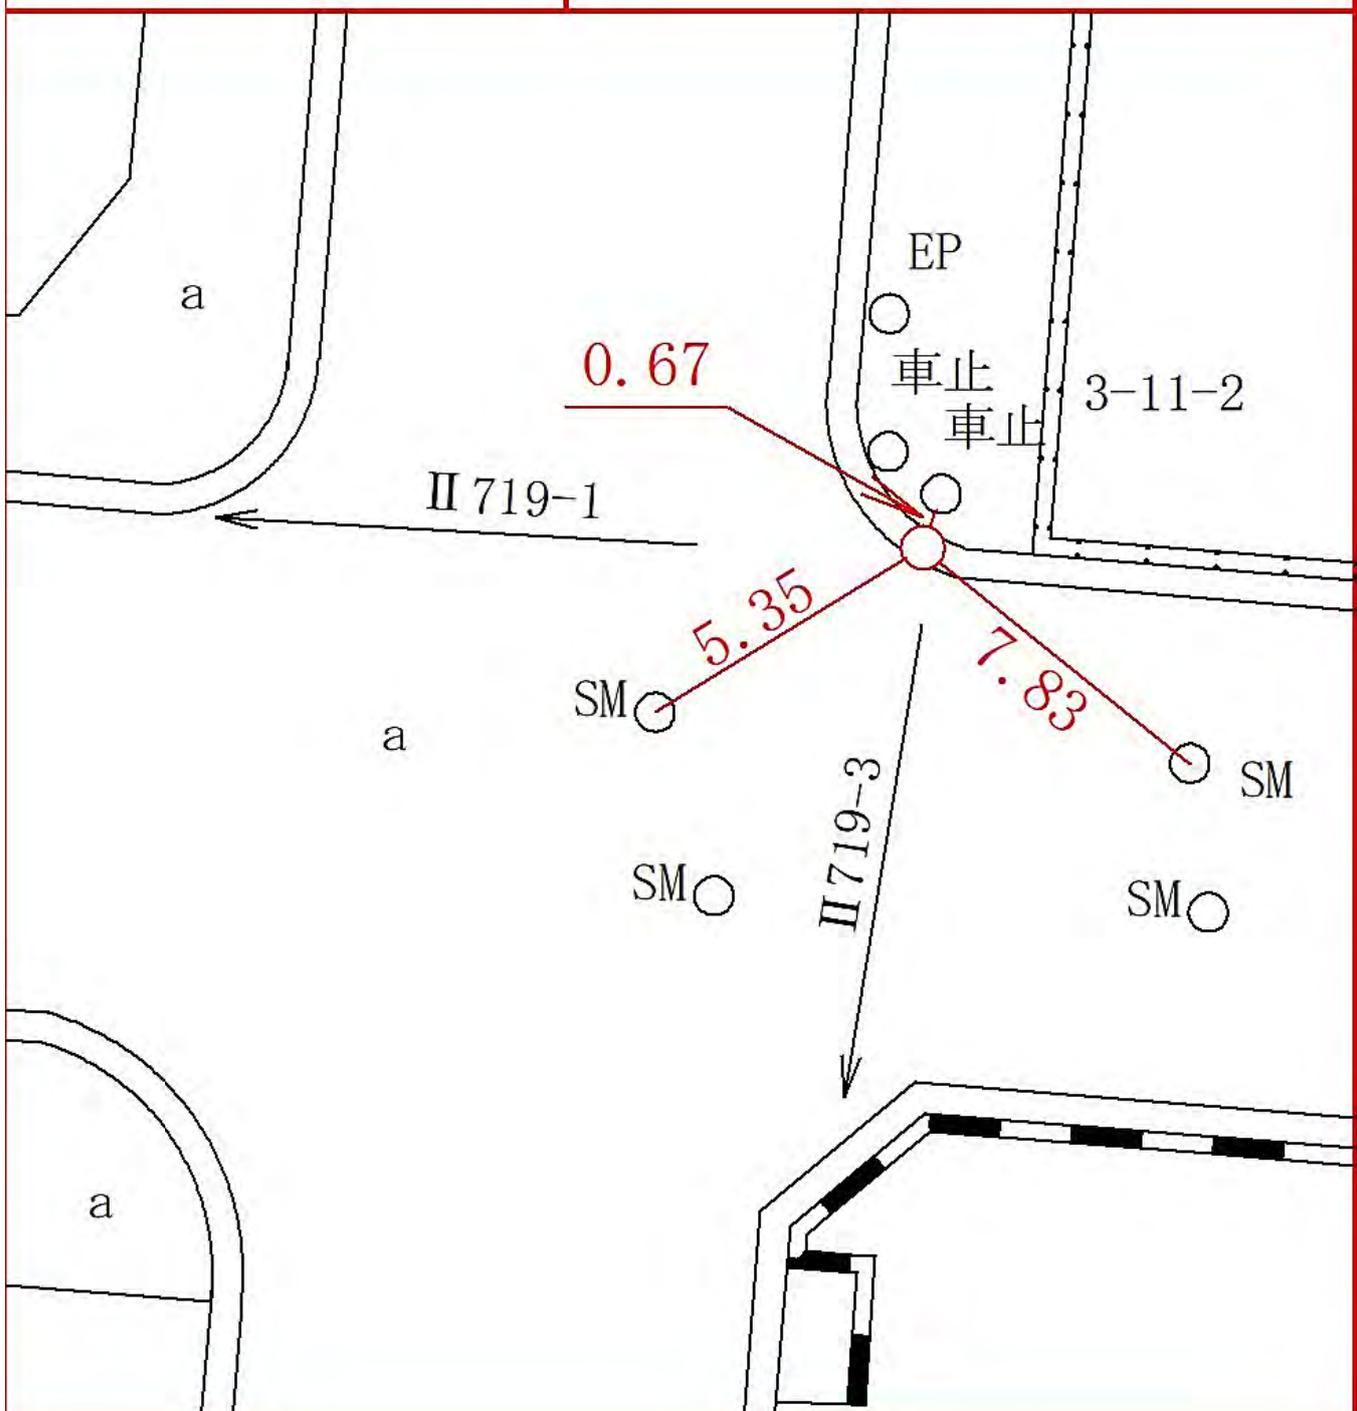


線 番 号	点 番 号	標 識 ノ 種 類	所 在 地
-------------	-------------	-----------	-------

II 719      3

金属標・鋌・木杭  
キザミ

旭区上白根二丁目二十七―十四番地先

要 図

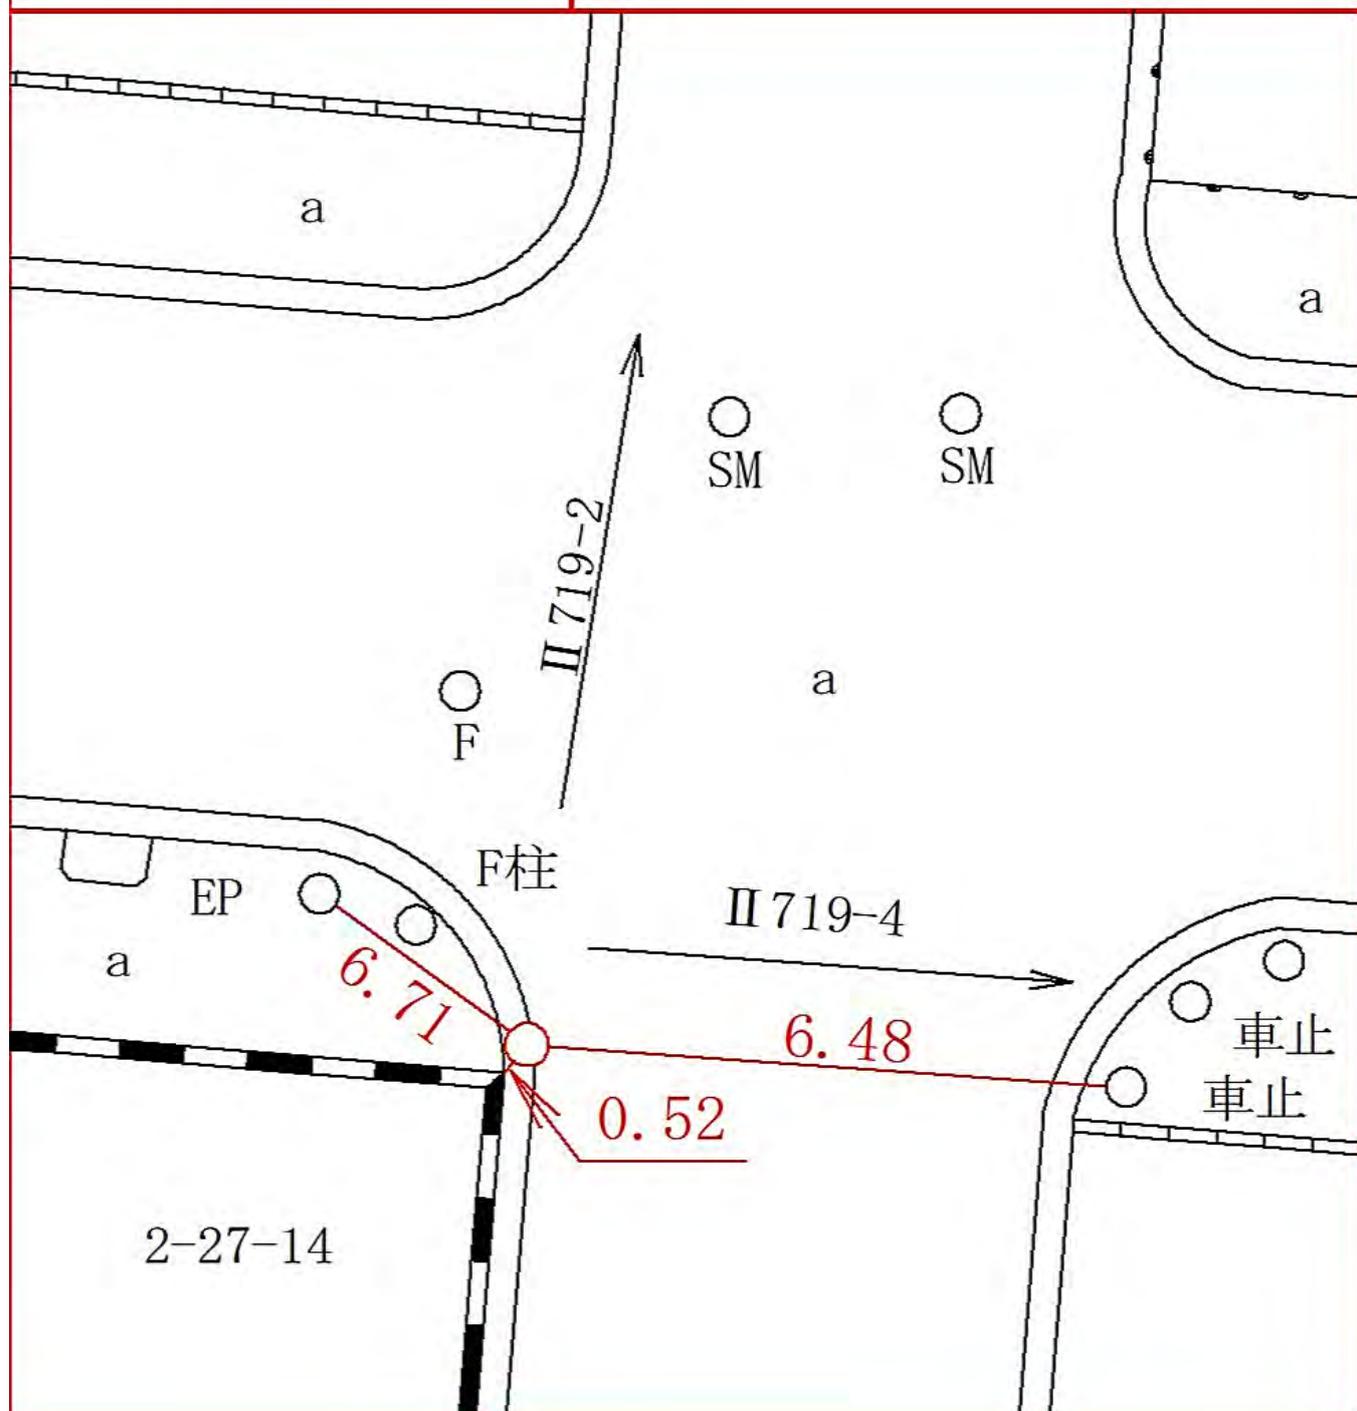



線  
番  
号

点  
番  
号

標 識 ノ 種 類

所  
在  
地

Ⅱ719


6

金属標・鋳・木杭

旭区中白根三丁目十三―十五番地先

キザミ

要 図

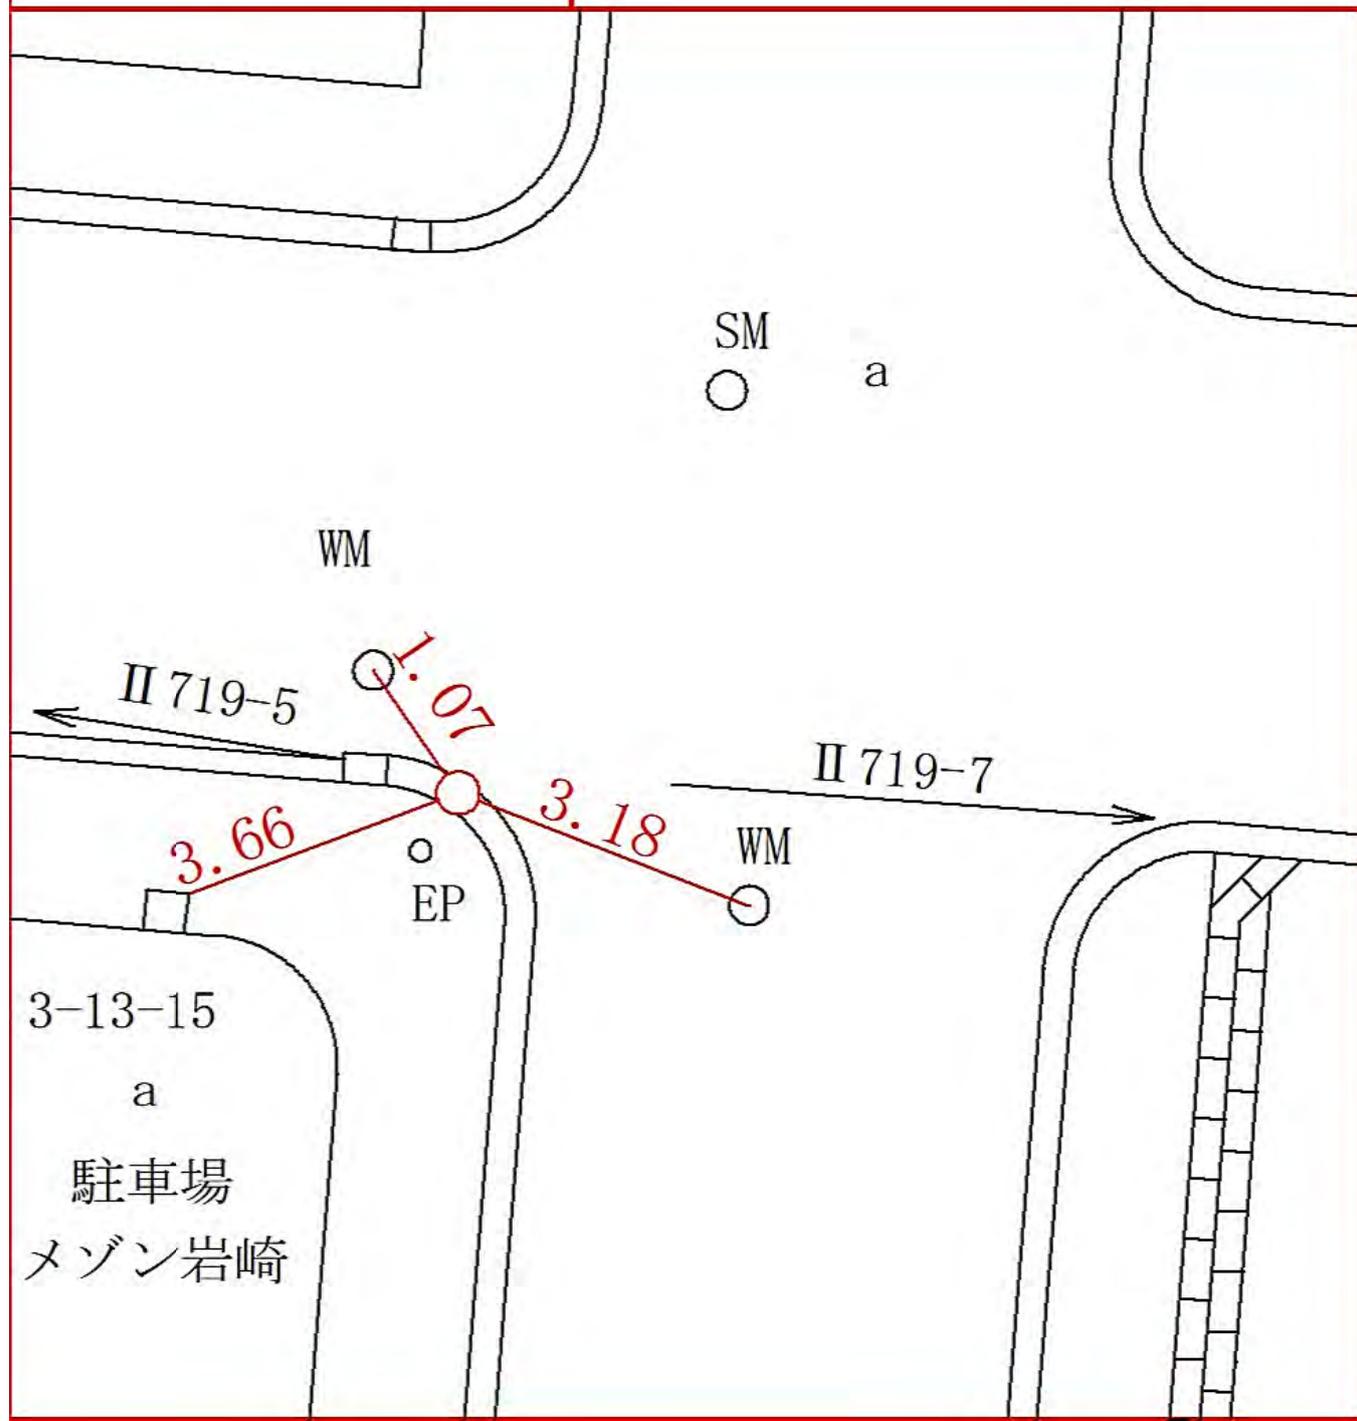


線 番 号	点 番 号	標 識 ノ 種 類	所 在 地
-------------	-------------	-----------	-------

II 719      7

金属標・鋳・木杭  
キザミ

旭区中白根四丁目二十三―二十六番地先

要 図

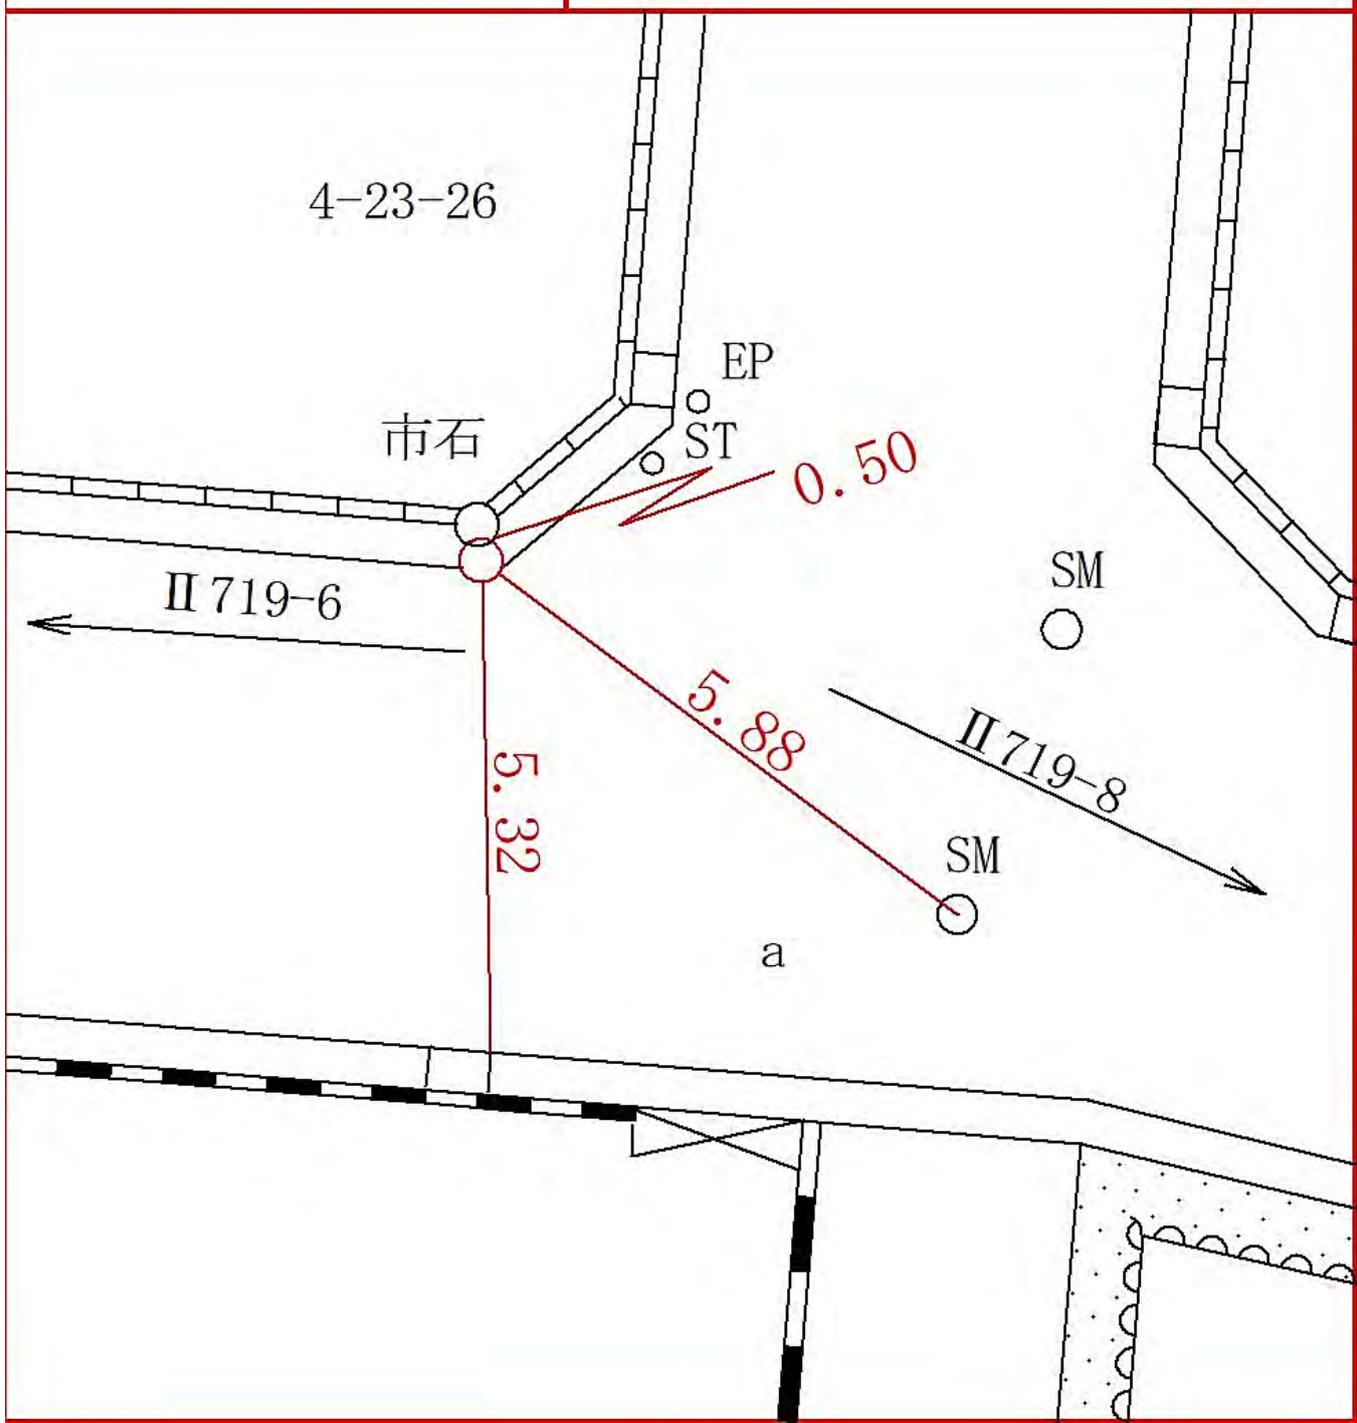

線  
番  
号

点  
番  
号

標 識 ノ 種 類

所  
在  
地

II 719


8

金属標・鋌・木杭

旭区中白根四丁目十三―十番地先

キザミ

要 図

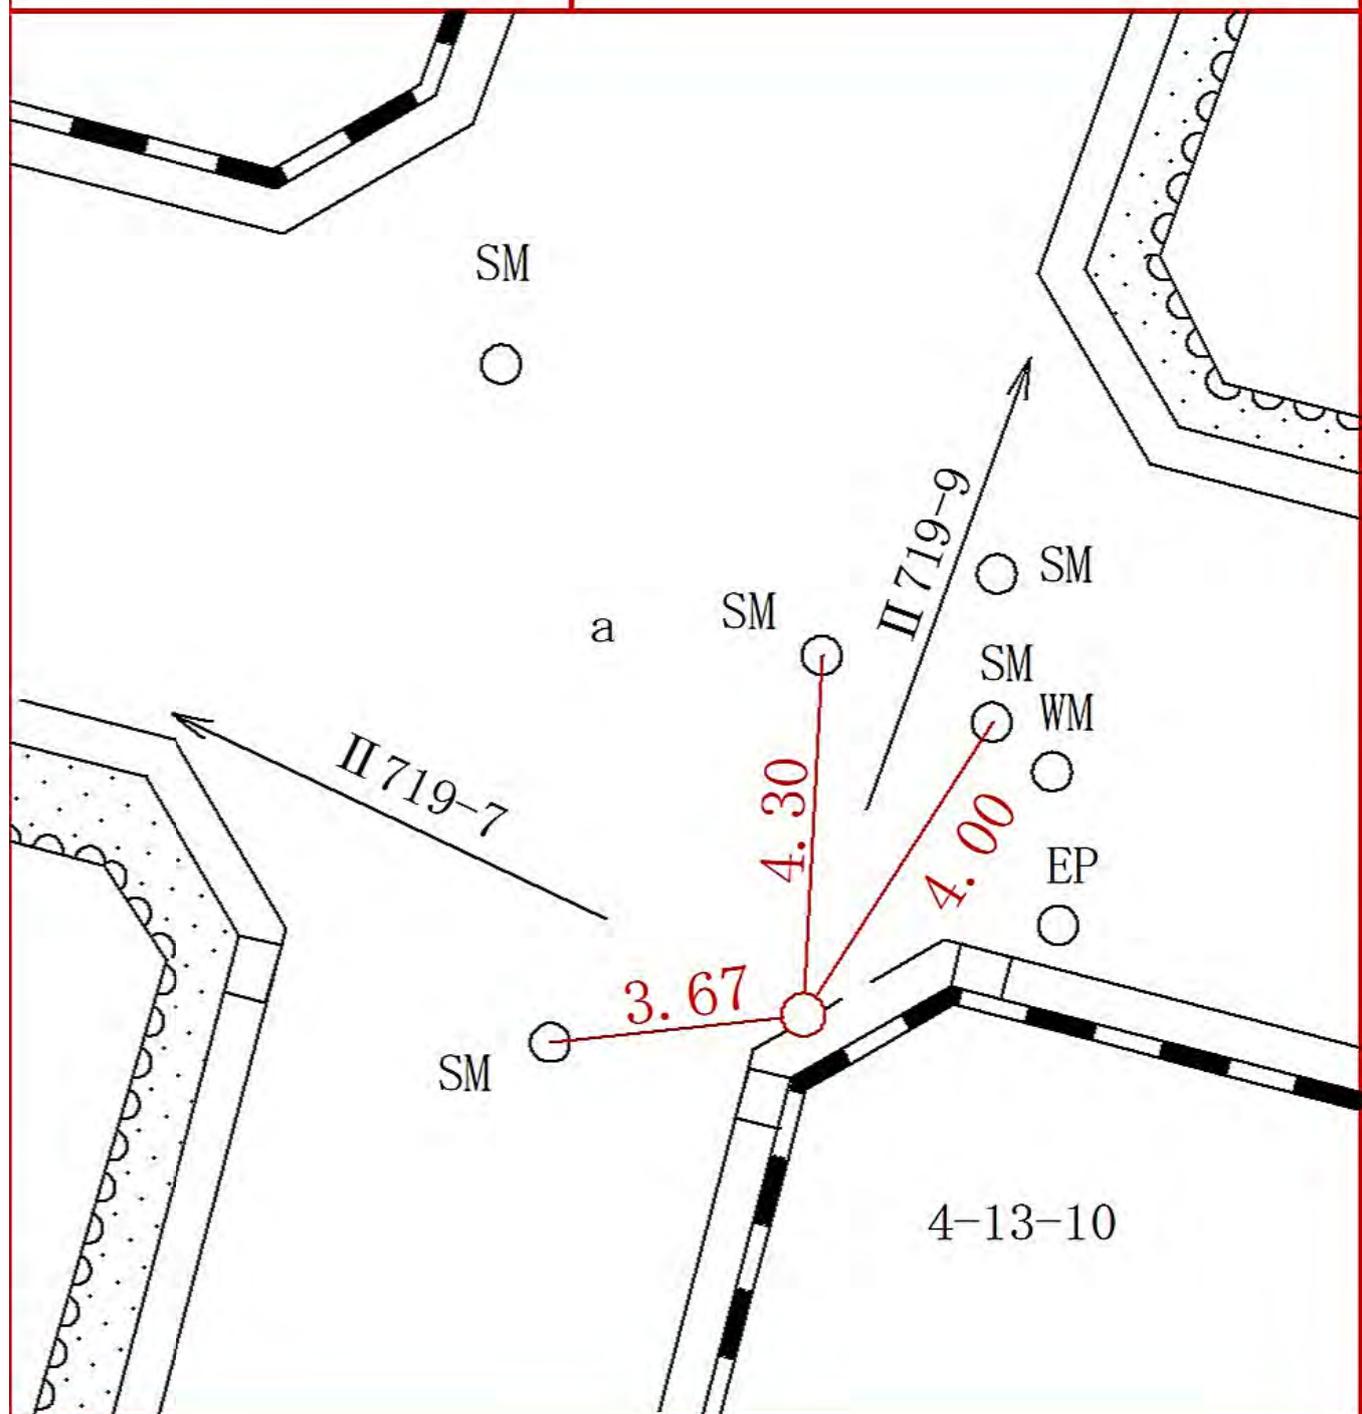


線 番 号	点 番 号	標 識 ノ 種 類	所 在 地
-------------	-------------	-----------	-------

II 719	9	<div style="border: 1px solid black; border-radius: 50%; padding: 5px; display: inline-block;">金属標</div> ・ 鋌 ・ 木杭 キザミ
--------	---	--

要 図

旭区白根町 1040-2 番地先

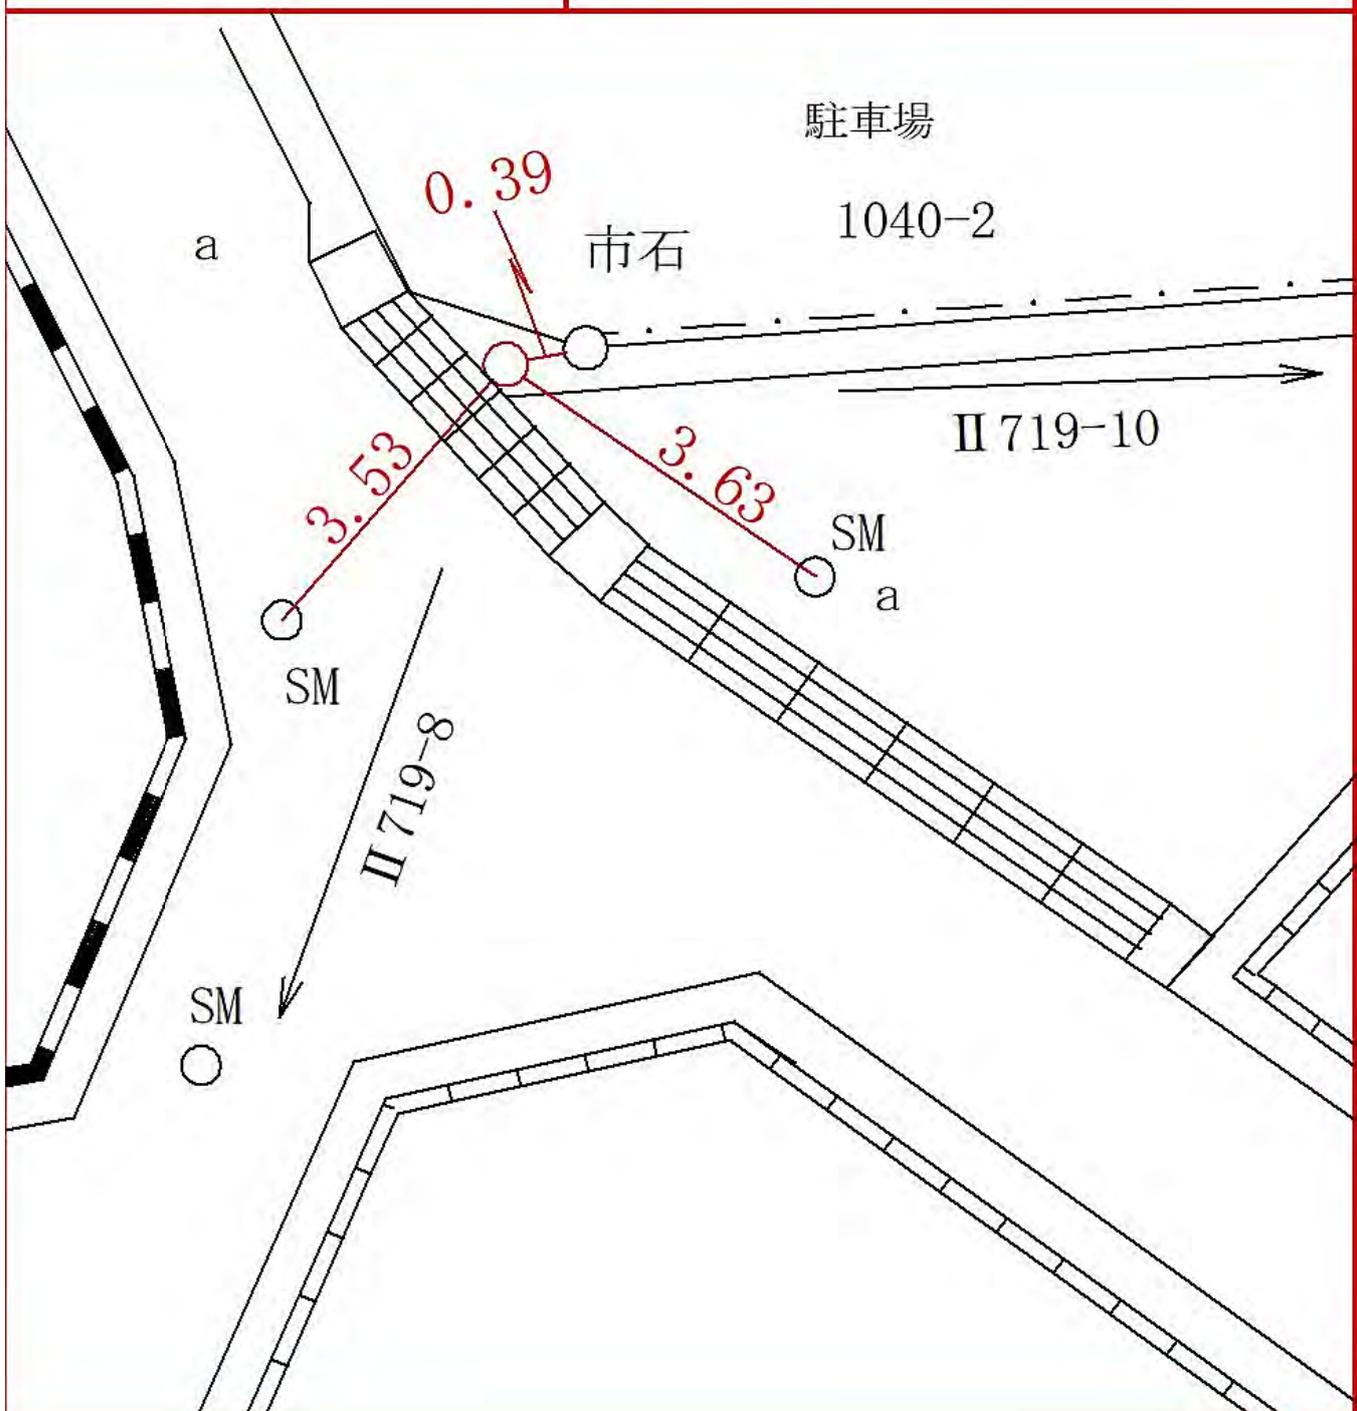

線  
番  
号

点  
番  
号

標 識 ノ 種 類

所  
在  
地

Ⅱ 719


10

金属標・鋌・木杭

旭区白根町 1040-2 番地先

キザミ

要 図

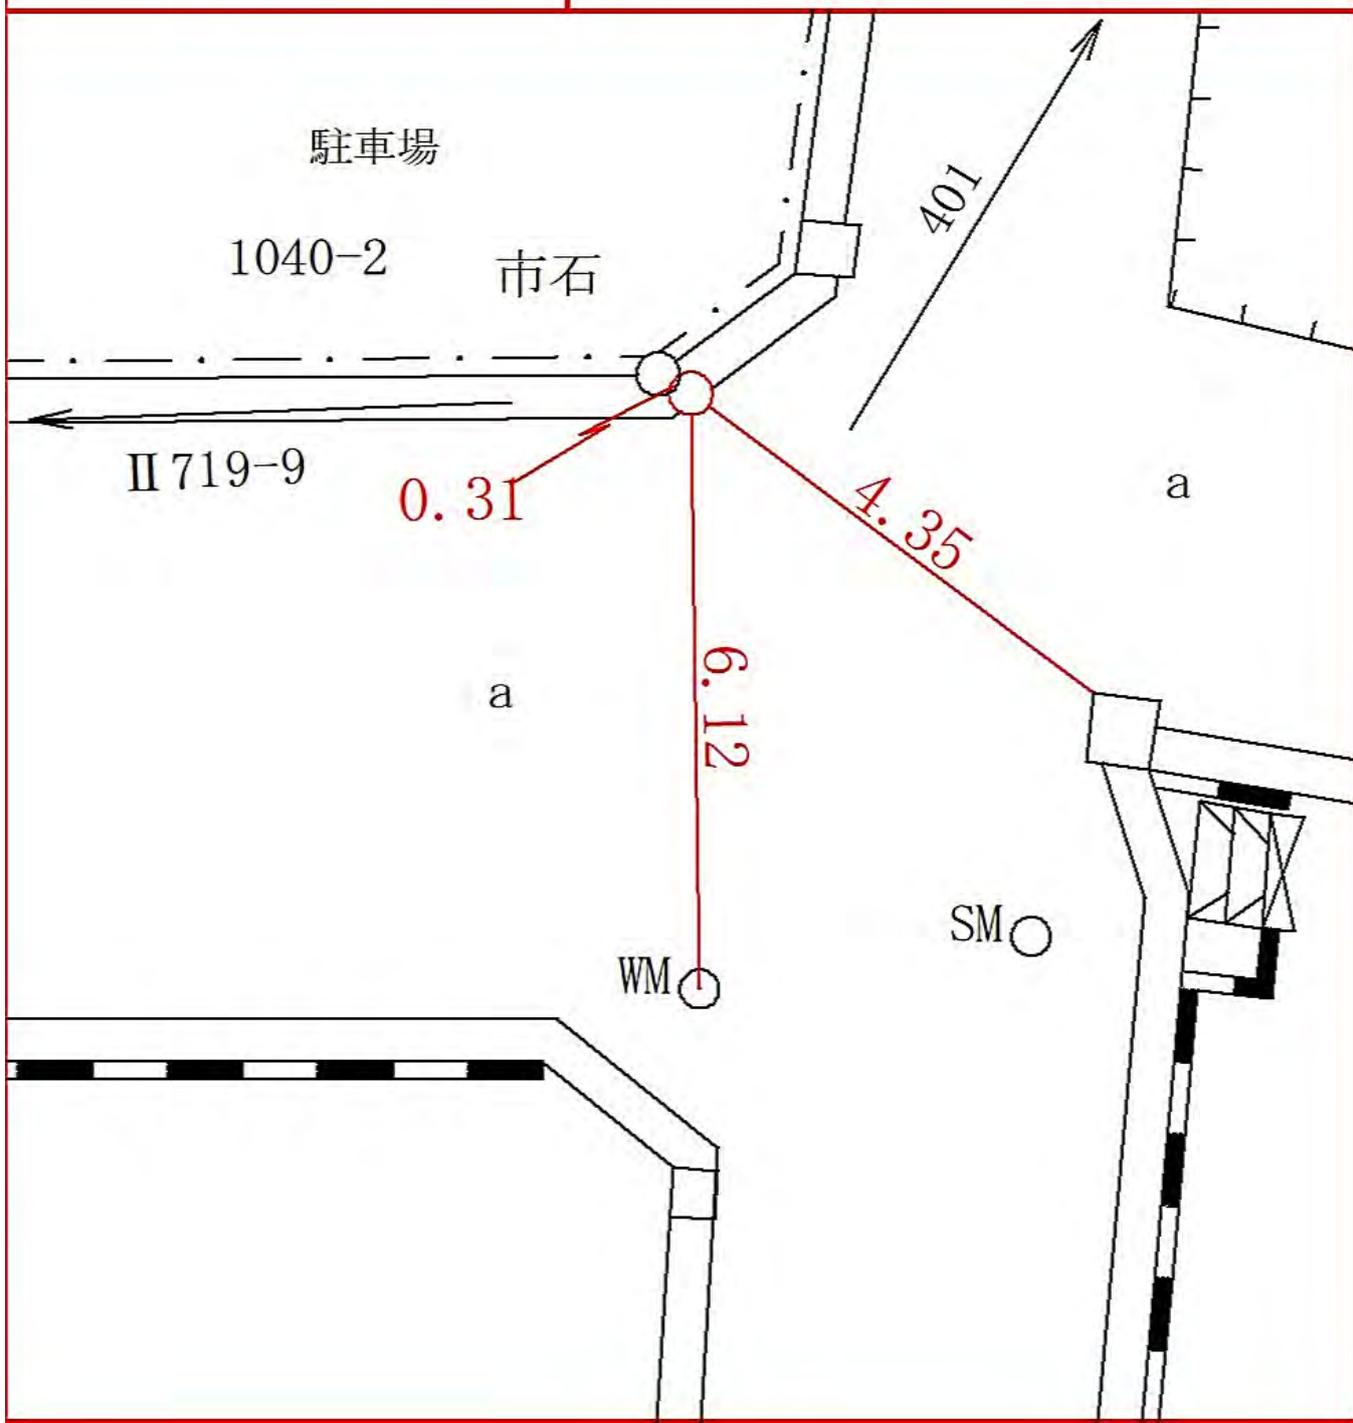

線番号	点番号	標識の種類	所在地
II 720	1	<div data-bbox="576 383 890 562" style="border: 1px solid black; border-radius: 50%; padding: 5px; display: inline-block;">           金属標         </div> ・ 鋏 ・ 木杭 キザミ	鶴見区東寺尾二丁目五二三番九地先
要 図			
<p>The map shows a utility layout with several lines and markers. A central point is connected to two 'SM' (Service Manhole) markers. Distances are marked in red: 10.32, 10.16, and 9.17. A black line with a distance of 703 is also shown. The area is labeled 'スーパー駐車場' (Super Parking Lot) and 'II 720-2'. A plot number '513-9' is also visible.</p>			

線 番 号	点 番 号	標 識 の 種 類	所 在 地
II 720	2	<div style="border: 1px solid black; border-radius: 50%; padding: 5px; display: inline-block;">金属標</div> ・ 鋌 ・ 木杭 キザミ	鶴見区馬場三丁目六二五番三地先
要 図			
<p>The diagram is a site plan showing utility lines and markers. A central point is connected to three other points: EP (3.98), TM (1.29), and SM (4.72). Labels include 625-3, ST, TM, SM, EP, II 720-1, and II 720-3.</p>			

線番号	点番号	標識の種類	所在地
II 720	3	<div style="border: 1px solid black; border-radius: 50%; padding: 5px; display: inline-block;">金属標</div> ・鋌・木杭 キザミ	鶴見区東寺尾一丁目四一三番九地先
要 図		<p>The diagram illustrates the layout of utility lines and markers. A central point is connected to three markers: WM (5.74), EP (7.15), and an SM marker (3.23). Another SM marker is shown nearby. Utility lines II 720-2, II 720-4, and II 720-1 are depicted. Other markers include F, TP, and a building labeled 413-9.</p>	

線 番 号	点 番 号	標 識 の 種 類	所 在 地
II 720	4	<div style="border: 1px solid black; border-radius: 50%; padding: 5px; display: inline-block;">           金属標         </div> ・ 鋌 ・ 木杭 キザミ	鶴見区東寺尾一丁目四八九番四地先
要 図			
<p>The diagram is a site plan showing utility lines and markers. A central point is connected to three SM (Metal Marker) points with distances 5.66, 3.97, and 10.56. Other markers include Co, EP, and a point 'a'. A dashed line 'a' connects the central point to the SM marker at 10.56 distance. Utility lines are labeled II 720-3, II 720-5, and 489-4.</p>			

線番号	点番号	標識の種類	所在地
II 720	5	<div style="border: 1px solid black; border-radius: 50%; padding: 5px; display: inline-block;">金属標</div> ・鋌・木杭 キザミ	鶴見区東寺尾三丁目五〇六番五地先
要 図			
<p>The diagram illustrates the layout of utility lines and markers. A red line indicates the path of a specific marker, starting from an EP (Electric Pole) and connecting to markers with values 11.30, 4.01, and 2.24. The site includes a 'ドラックストアー 駐車場' (Drug Store Parking Lot), 'II 720-4' and 'II 720-6' utility lines, and a '506-5 アパート' (Apartment). Other EP locations are also marked.</p>			

線 番 号	点 番 号	標 識 の 種 類	所 在 地
II 720	6	<div style="border: 1px solid black; border-radius: 50%; padding: 5px; display: inline-block;">           金属標         </div> ・ 鋌 ・ 木杭 キザミ	鶴見区東寺尾二丁目五四一番三地先
要 図			
<p>The diagram shows a triangular plot with vertices labeled SM (left), TP (bottom), and a top vertex. The side lengths are 8.80 (left side), 9.05 (top side), and 8.00 (right side). The plot is situated between a grid area labeled '541-3' and a scalloped pattern area. Surrounding the plot are lines labeled 'II 720-5', 'II 720-7', and 'II 720-7'. The plot is bounded by a grid and a scalloped pattern.</p>			

線 番 号	点 番 号	標 識 の 種 類	所 在 地
II 720	8	<div style="border: 1px solid black; border-radius: 50%; padding: 5px; display: inline-block;">           金属標         </div> ・ 鋏 ・ 木杭 キザミ	鶴見区東寺尾五丁目八九七番地先
要 図			
<p>The diagram is a technical site plan. It shows a network of utility lines, including a main line labeled 'II 720-9' and a branch labeled '704'. A red triangle is drawn on the plan, with its sides labeled with dimensions: 8.44, 2.65, and 6.03. Within this triangle, there is a marker labeled 'SM'. To the right of the triangle is a marker labeled 'EP'. The plan also shows a building with a staircase, a road labeled '897', and an area labeled 'グランド' (ground). The plan is oriented with a north arrow pointing towards the top-left.</p>			

線番号	点番号	標識の種類	所在地
-----	-----	-------	-----


II 720

9

金属標・鋳・木杭  
キザミ

鶴見区東寺尾五丁目八四四番地先

要 図

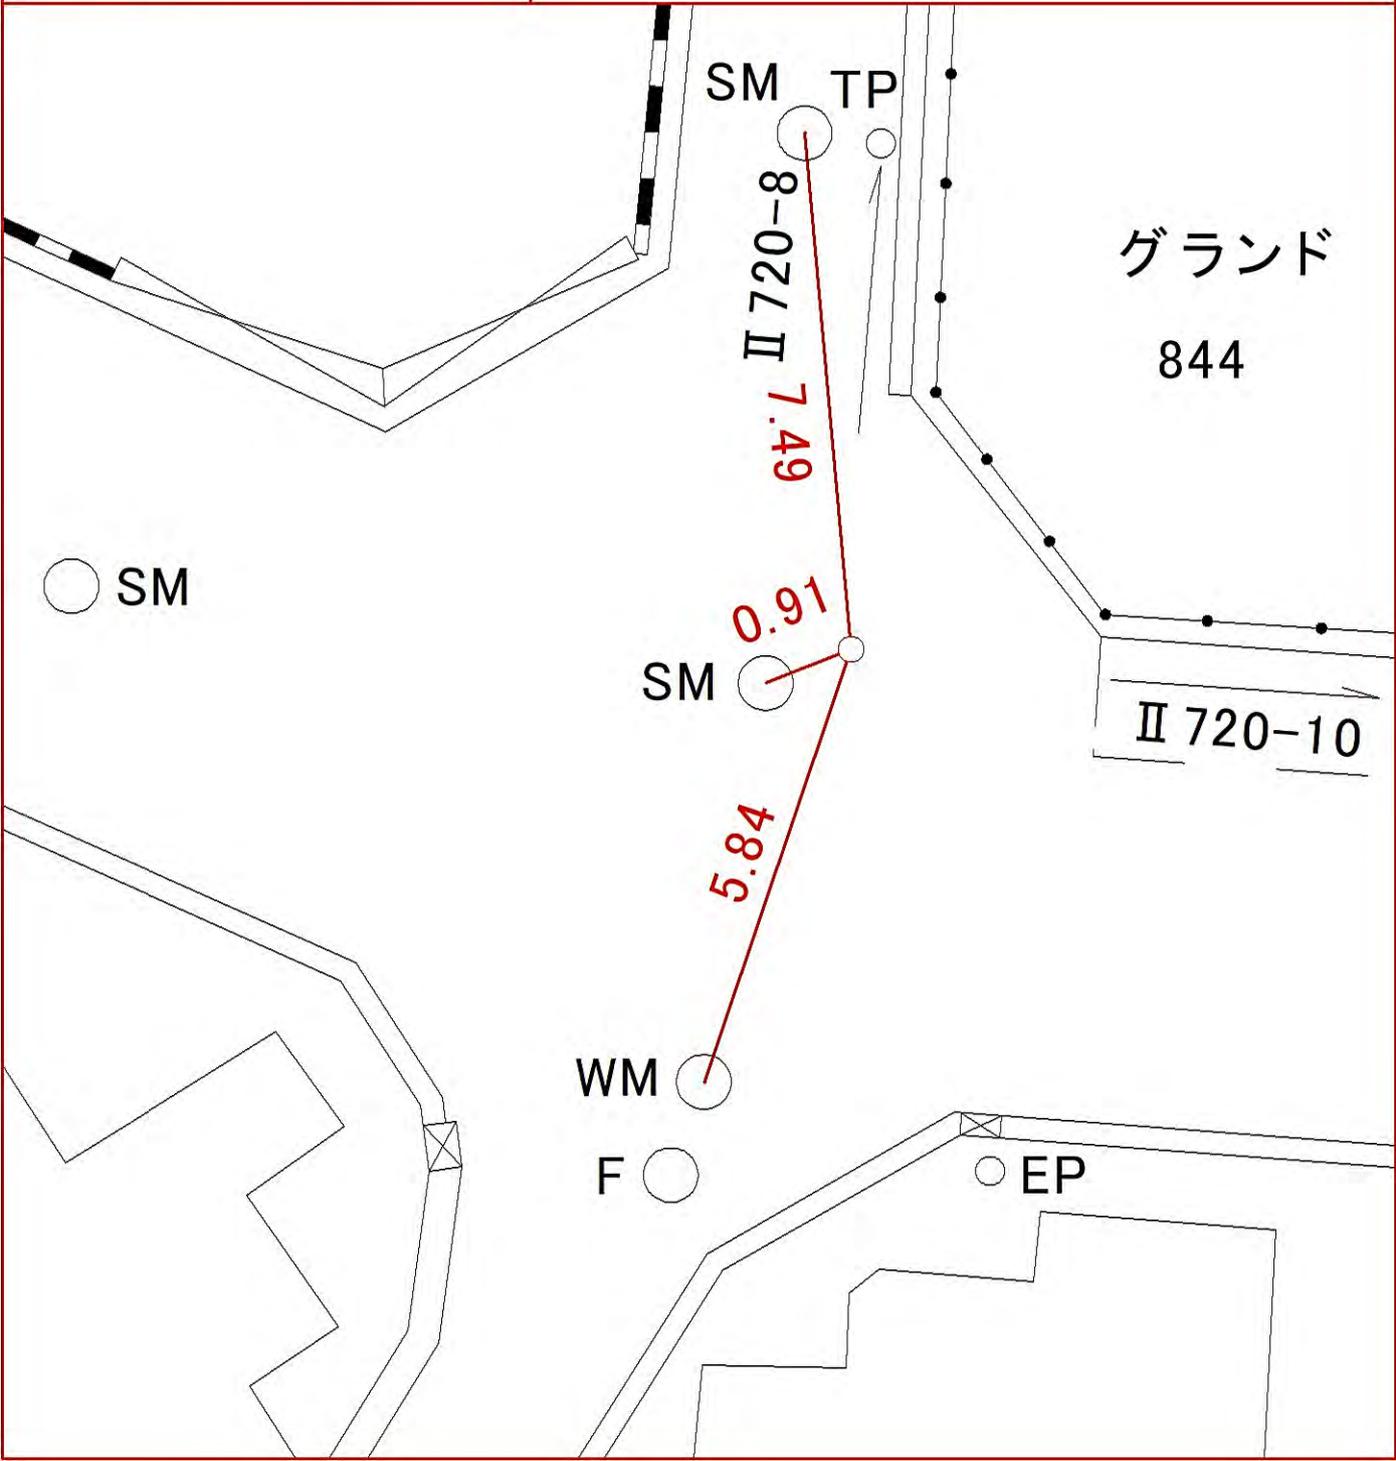

線番号	点番号	標識の種類	所在地
II 720	10	<div style="border: 1px solid black; border-radius: 50%; padding: 5px; display: inline-block;">金属標</div> ・鋌・木杭 キザミ	鶴見区東寺尾五丁目八四二番地先
要 図		<div style="text-align: center;"> <p>グラウンド 842</p> </div>	

線 番 号	点 番 号	標 識 の 種 類	所 在 地
II 720	11	<div style="border: 1px solid black; border-radius: 50%; padding: 5px; display: inline-block;">           金属標         </div> ・ 鋌 ・ 木杭 キザミ	鶴見区東寺尾五丁目八一二番五地先
要 図			
<p>The diagram illustrates a utility layout with a central junction point. Three red lines radiate from this junction to three circular markers labeled 'SM'. The distances between the junction and the markers are 4.64, 5.97, and 6.96. Other features include a building labeled 'EP', a structure labeled 'Co', and utility lines labeled 'II 720-10' and 'II 720-7'. A '車止' (stop) sign is located near the 'II 720-10' line. A plot of land labeled '812-5' is shown in the lower right.</p>			

線 番 号	点 番 号	標 識 の 種 類	所 在 地
-------------	-------------	-----------	-------


II 720


12

金属標・鋳・木杭  
キザミ

鶴見区岸谷二丁目六四七番地

要 図

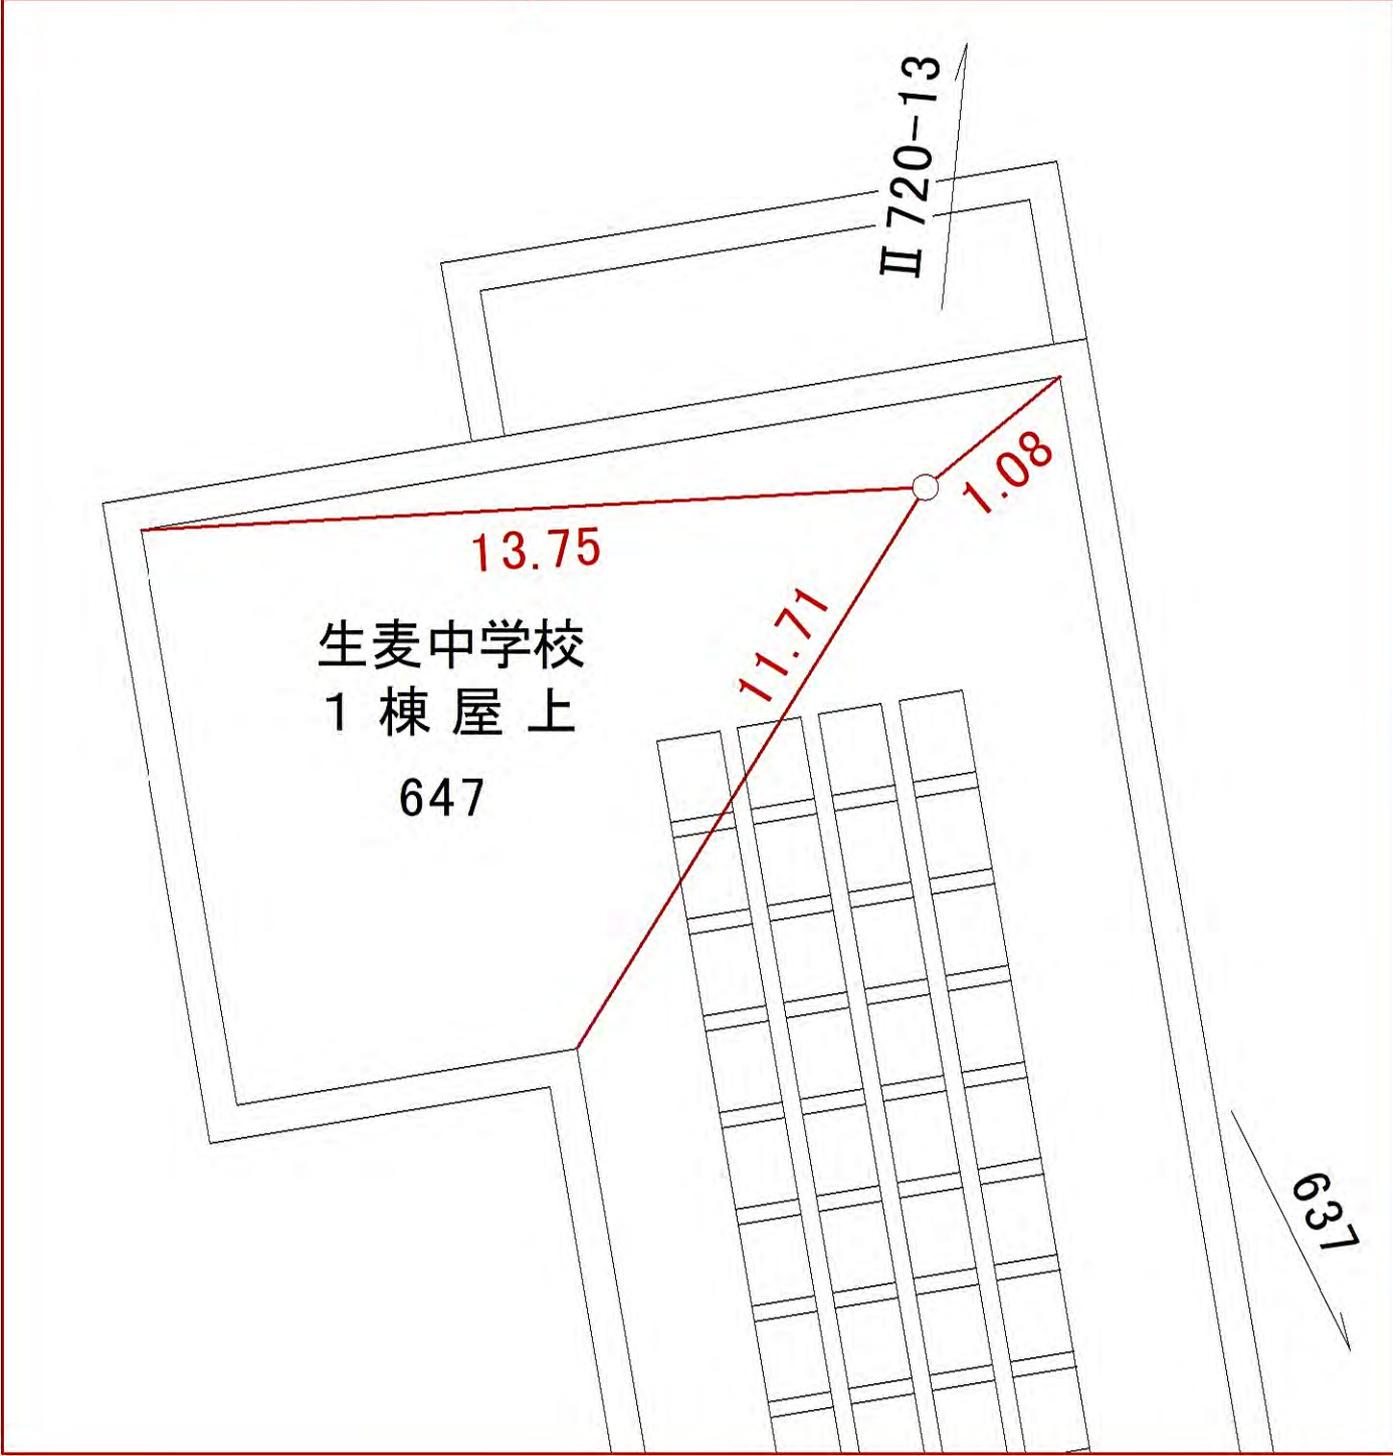

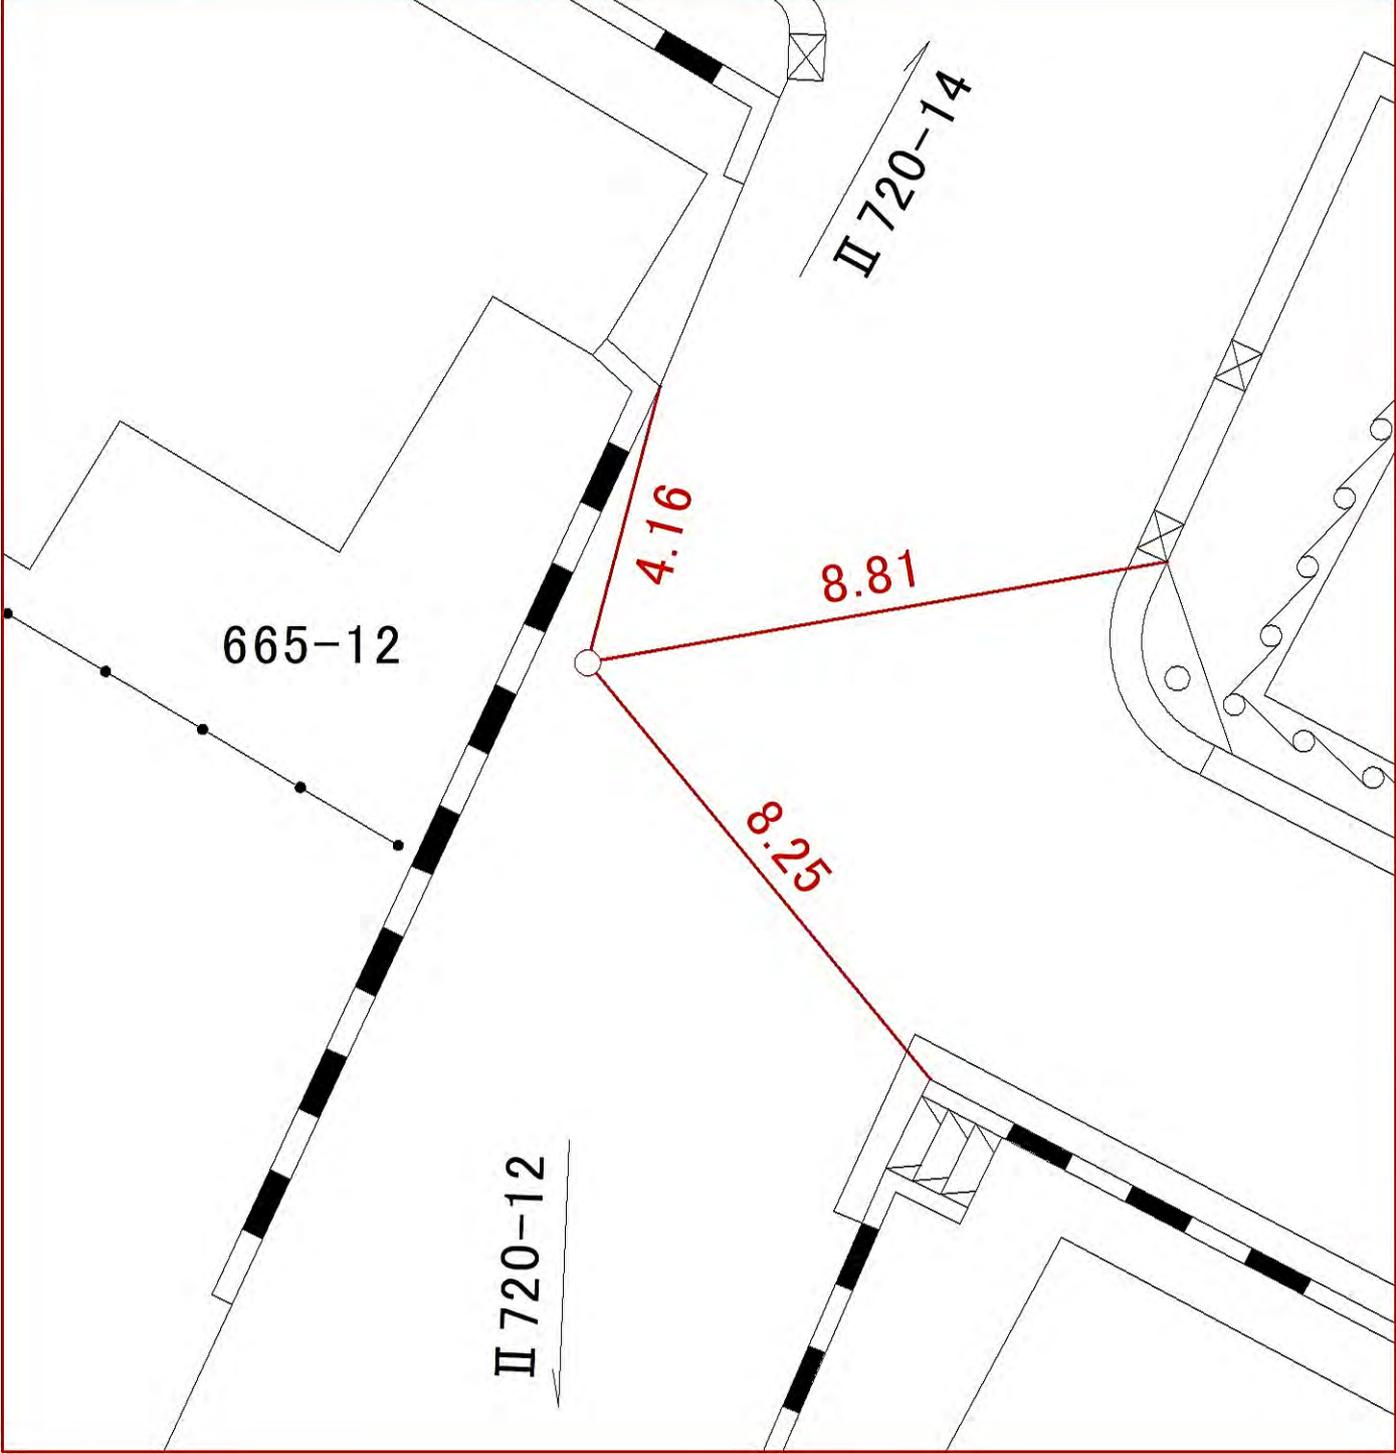線番号	点番号	標識の種類	所在地
II 720	13	<div data-bbox="574 380 877 560" style="border: 1px solid black; border-radius: 50%; padding: 5px; display: inline-block;">           金属標         </div> ・ 鋌 ・ 木杭 キザミ	鶴見区東寺尾四丁目六六五番一二地先
要 図		 <p>The diagram is a site plan showing a road intersection. A central point is marked with a small circle, representing the location of the metal marker. This point is connected to three road segments by red lines, with distances labeled in red: 4.16m to the top-left road, 8.81m to the top-right road, and 8.25m to the bottom-right road. The bottom-left road is labeled '665-12'. The roads are labeled 'II 720-12' and 'II 720-14'. The roads are shown with dashed lines, and buildings are shown with solid lines.</p>	

線番号	点番号	標識の種類	所在地
II 720	14	<div style="border: 1px solid black; border-radius: 50%; padding: 5px; display: inline-block;">金属標</div> ・鋌・木杭 キザミ	鶴見区東寺尾四丁目六六九番一地先
要 図		<p>The diagram shows a road intersection at plot 669-1. A central point is connected to three markers: EP (4.30), SM (3.13), and TP (8.60). Road segments are labeled II 720-13, II 720-15, and (ガ).</p>	

線番号	点番号	標識の種類	所在地
II 720	16	<div style="border: 1px solid black; border-radius: 50%; padding: 5px; display: inline-block;">金属標</div> ・鋏・木杭 キザミ	鶴見区岸谷二丁目一八〇三番五地先
要 図			
<p>The diagram illustrates the location of the marker at point 16. It shows a network of utility lines: II 720-15 (top left), II 720-17 (top right), and 1803-5 (middle). A red line connects three points with distances of 9.51, 2.50, and 6.05. The markers are labeled EP, SM, TM, and ST. A fire station is labeled '消防署岸谷出張所' (Fire Station Kagaya Branch Office).</p>			

線番号	点番号	標識の種類	所在地
II 720	17	<div style="border: 1px solid black; border-radius: 50%; padding: 5px; display: inline-block;">           金属標         </div> ・ 鋌 ・ 木杭 キザミ	鶴見区岸谷三丁目一八六一番七地先
要 図			
<p>The diagram is a site plan showing utility markers and distances. A central point is connected to three other points by red lines with the following distances: 7.00, 6.88, and 5.07. The markers are labeled EP, SM, TM, and TP. There are also several other SM and F markers scattered around. The plan includes utility lines labeled II 720-18 and II 720-16, and two parking lots labeled 駐車場 (1861-7 and another one at the bottom right).</p>			

線番号	点番号	標識の種類	所在地
II 720	18	<div style="border: 1px solid black; border-radius: 50%; padding: 5px; display: inline-block;">金属標</div> ・鋌・木杭 キザミ	鶴見区岸谷二丁目一七七〇番四地先
要 図			

線番号	点番号	標識の種類	所在地
II 720	19	<div style="border: 1px solid black; border-radius: 50%; padding: 5px; display: inline-block;">金属標</div> ・鋌・木杭 キザミ	鶴見区東寺尾四丁目七〇五番九地先
要 図			

線番号	点番号	標識の種類	所在地
II 720	20	<div style="border: 1px solid black; border-radius: 50%; padding: 5px; display: inline-block;">金属標</div> ・鋌・木杭 キザミ	鶴見区東寺尾五丁目七九四番地先
要 図		<p>The map shows a utility line II 720-21 running from the top left and II 720-19 running from the bottom right. A central point is marked with a small circle. Distances from this point to other markers are: 4.93 to marker SM, 7.12 to a junction point, and 1.17 to a marker near the '駐輪場' (bicycle parking area). Other features include 'マンション 794' (Mansion 794), two '駐車場' (parking lots), and various other markers (F, EP, TM, M, Co, a).</p>	

線 番 号	点 番 号	標 識 の 種 類	所 在 地
-------------	-------------	-----------	-------


II 720

21

金属標・鋳・木杭  
キザミ

鶴見区東寺尾五丁目八〇〇番一地先

要 図

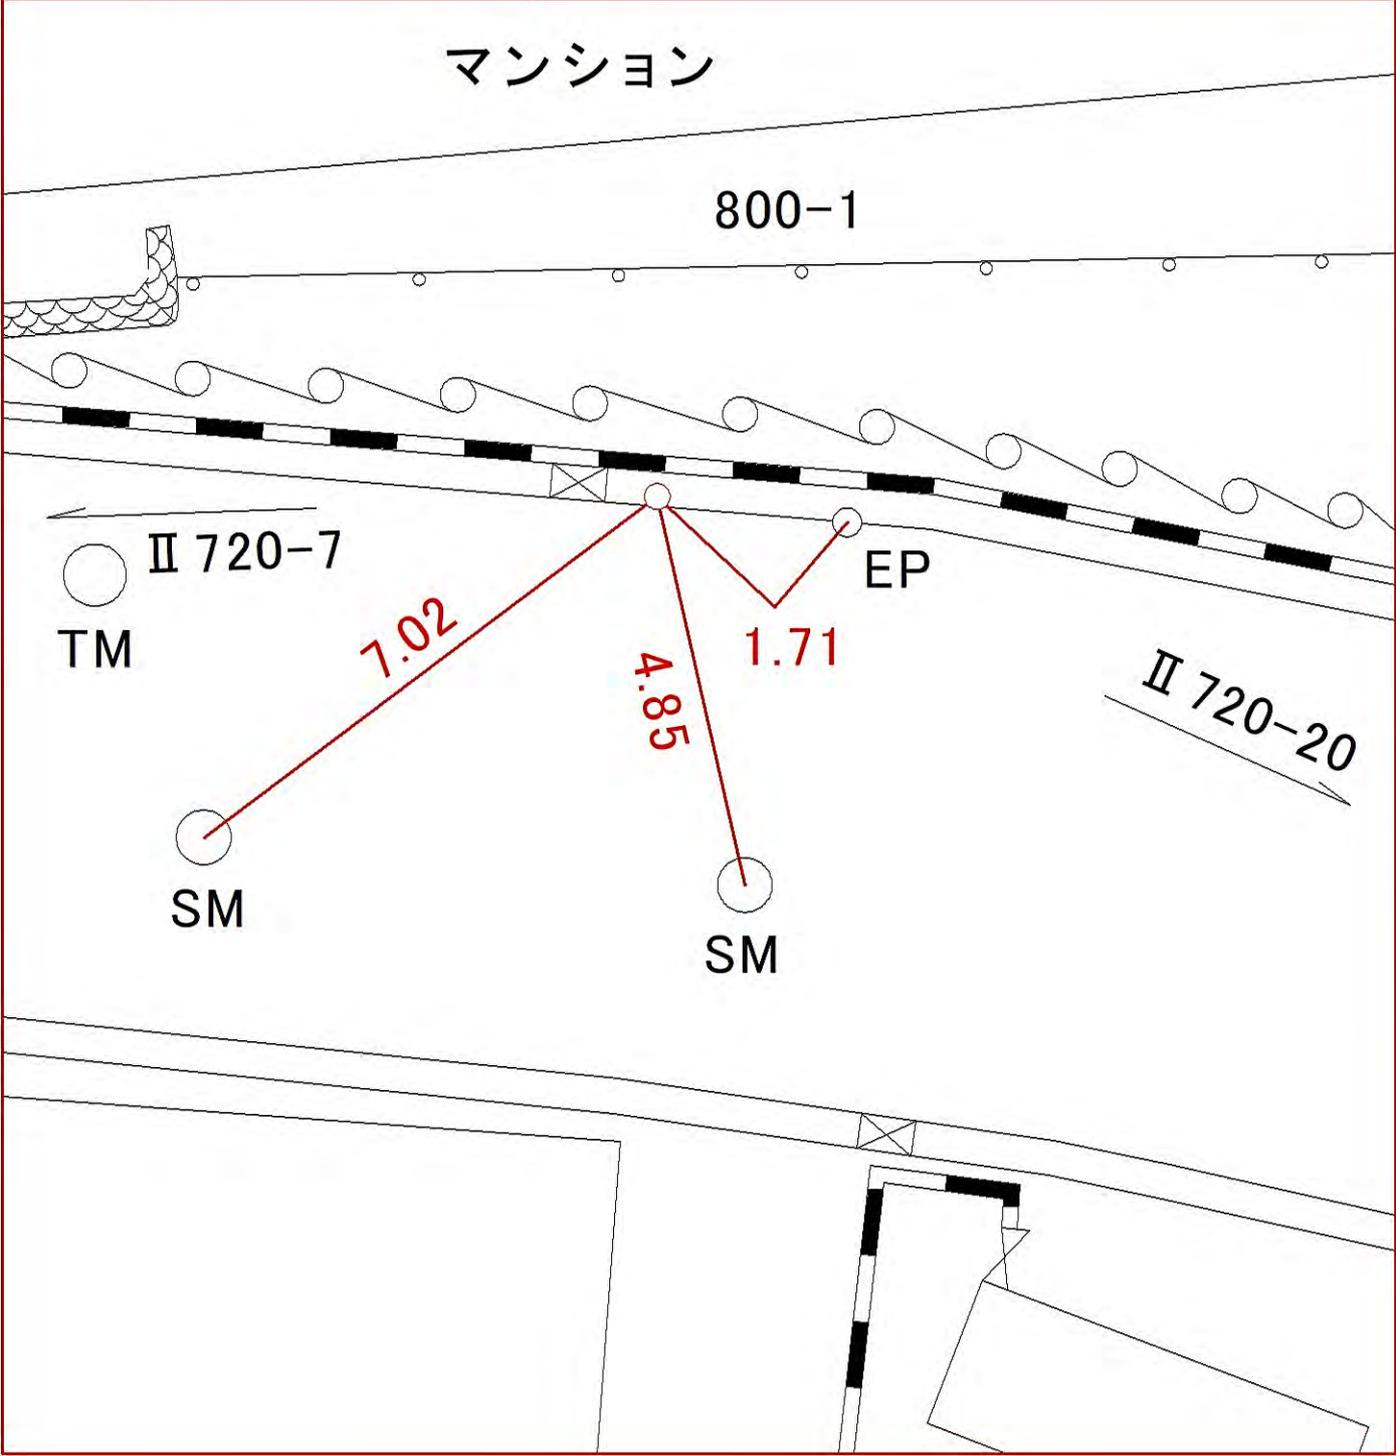

線番号	点番号	標識の種類	所在地
II 721	1	<div style="border: 1px solid black; border-radius: 50%; padding: 5px; display: inline-block;">金属標</div> ・鋌・木杭 キザミ	鶴見区馬場五丁目四〇二番八地先
要 図			
<p>The map illustrates the location of the marker (Point 1) relative to the water supply line (Line II 721). The marker is located at a distance of 6.63 units from the first SM (Service Manhole) and 9.76 units from the second SM. The distance between the two SMs is 0.62 units. The marker is also located 0.62 units from the ST (Service Tank) II 721-2. The map shows the water supply line running parallel to the road, with various infrastructure elements like manholes, tanks, and buildings (Apartment 402-8) nearby. The map also shows the location of the Tsurumi Water Distribution Pond (鶴見配水池) and the EP (Electric Pole) near the pond.</p>			

線番号	点番号	標識の種類	所在地
II 721	2	<div style="border: 1px solid black; border-radius: 50%; padding: 5px; display: inline-block;">金属標</div> ・鋌・木杭 キザミ	鶴見区馬場四丁目二五五番七地先
要 図		<p>The diagram is a site plan showing utility lines and markers. A central point is connected to three other points (SM) with red lines and distances: 8.47, 1.15, and 11.27. Labels include 255-7, (ガ), TP, SM, EP, II 721-1, and II 721-3.</p>	

線番号	点番号	標識の種類	所在地
II 721	3	<div style="border: 1px solid black; border-radius: 50%; padding: 5px; display: inline-block;">金属標</div> ・鋌・木杭 キザミ	鶴見区馬場四丁目二七四番一地先
要 図			
<p>The diagram is a site plan showing several property boundaries and buildings. At the top left, a building is labeled 'マンション'. Below it, a road or boundary line runs horizontally. A survey point 'WM' is marked on this line. To the left of this 'WM' point is another survey point 'SM'. Below the horizontal line, two more survey points 'WM' are marked, one on the left labeled 'II 721-2' and one on the right labeled 'II 721-4'. A red triangle is drawn with vertices at the 'SM' point, the 'WM' point on the right, and a fourth point located between the two 'WM' points on the right. The distances between these points are labeled in red: 6.47 between 'SM' and the right 'WM', 6.96 between the left 'WM' and the fourth point, and 6.61 between the right 'WM' and the fourth point. At the bottom of the diagram, a large rectangular area is labeled '274-1'. The entire diagram is enclosed in a red border.</p>			

線 番 号	点 番 号	標 識 の 種 類	所 在 地
Ⅱ 721	4	<div data-bbox="574 380 877 560" style="border: 1px solid black; border-radius: 50%; padding: 5px; display: inline-block;">           金属標         </div> ・ 鋌 ・ 木杭 キザミ	鶴見区東寺尾六丁目一三二八番一地先
要 図			

線番号	点番号	標識の種類	所在地
II 721	5	<div style="border: 1px solid black; border-radius: 50%; padding: 5px; display: inline-block;">金属標</div> ・鋌・木杭 キザミ	鶴見区東寺尾六丁目一三七三番地先
要 図		<p>The diagram illustrates the location of the utility marker (SM) relative to other infrastructure. A central SM marker is connected to another SM marker on the left by a red line with a distance of 5.39. A red line with a distance of 1.82 connects the central SM marker to a third SM marker above it. A red line with a distance of 5.81 connects the central SM marker to a utility structure on the right. Other features include a transformer (TM), a marker labeled '464', a bridge labeled '響橋', and a parking lot labeled '1373 駐車場'. A line labeled 'II 721-4' is also shown.</p>	


線 番 号	点 番 号	標 識 ノ 種 類	所 在 地
-------------	-------------	-----------	-------

Ⅱ 722	1
-------	---

金属標・鋌・木杭  
 キザミ

要 図

瀬谷区上瀬谷町七―一 番地

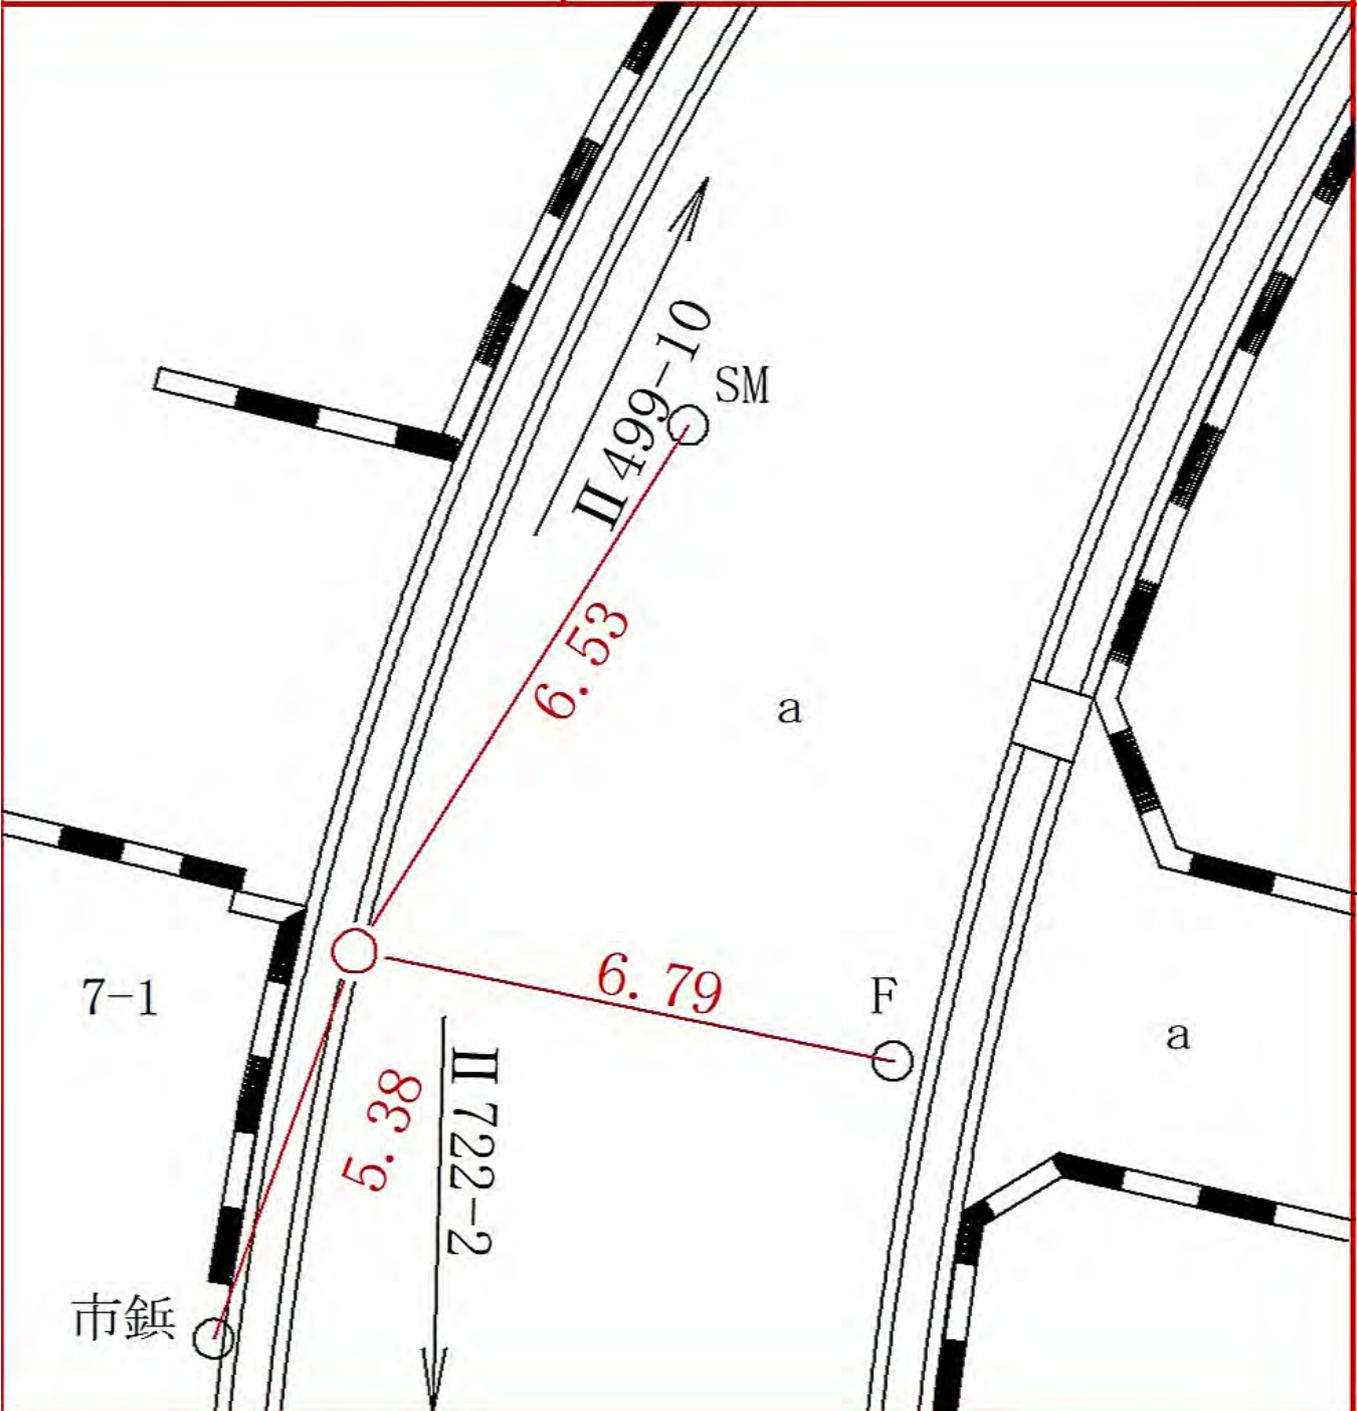


線 番 号	点 番 号	標 識 ノ 種 類	所 在 地
-------------	-------------	-----------	-------

II 722	2
--------	---

金属標・鋌・木杭  
 キザミ

瀬谷区上瀬谷町八―五番地

要 図

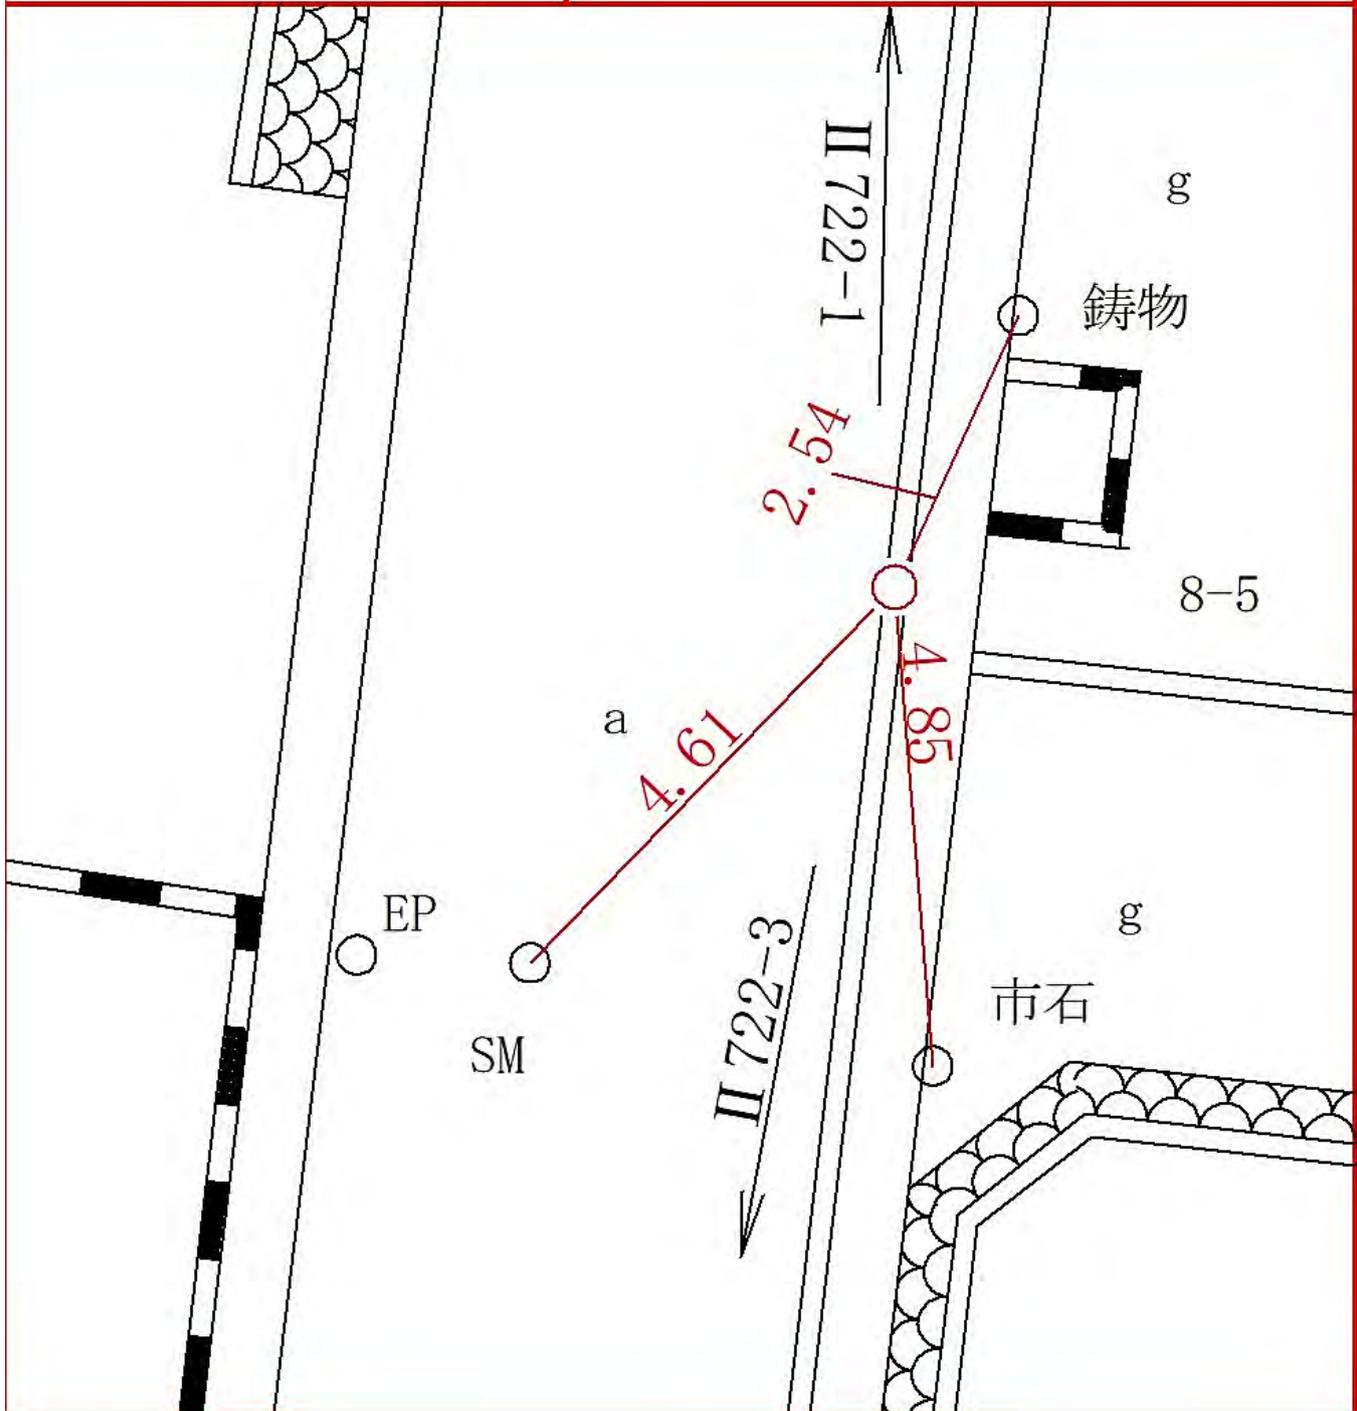


線 番 号	点 番 号	標 識 ノ 種 類	所 在 地
-------------	-------------	-----------	-------

II 722                      3

金属標・鋌・木杭  
キザミ

瀬谷区竹村町十七―二九番地

要 図

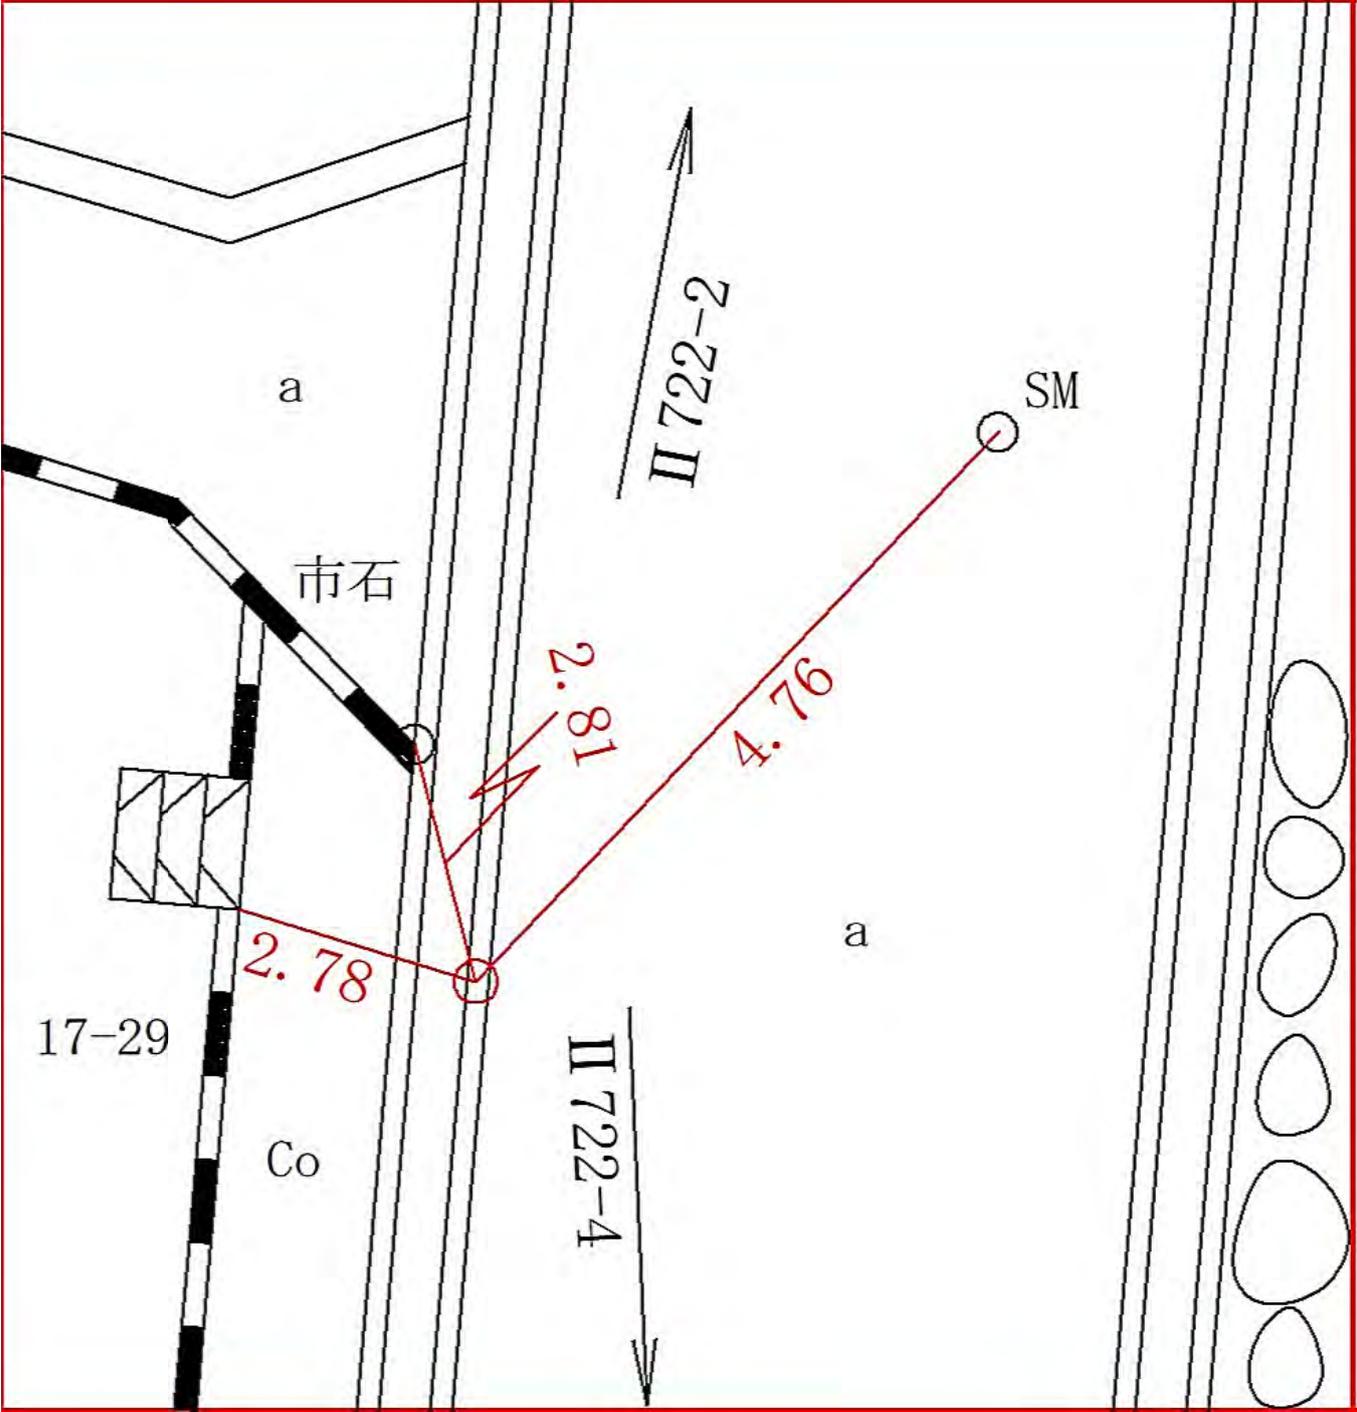




線 番 号	点 番 号	標 識 ノ 種 類	所 在 地
-------------	-------------	-----------	-------

II 722      5

金属標・鋌・木杭  
キザミ

瀬谷区竹村町十二―二番地

要 図

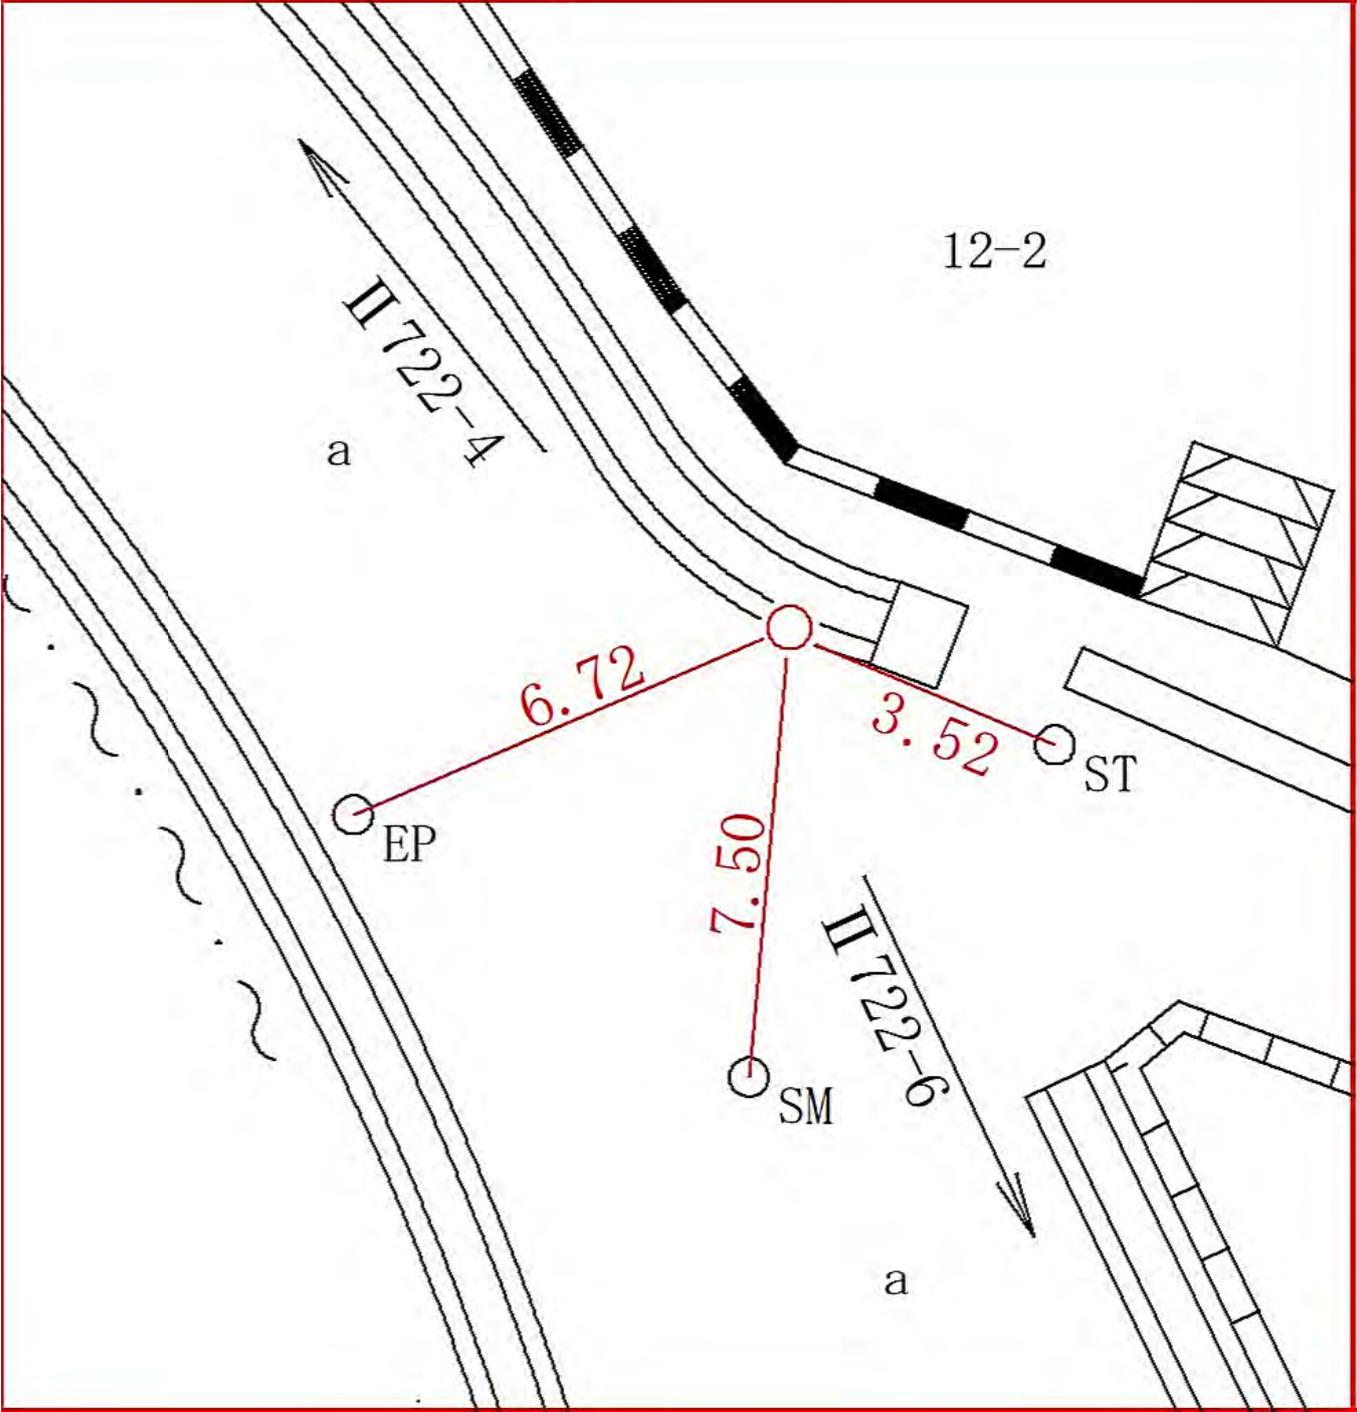


線 番 号	点 番 号	標 識 ノ 種 類	所 在 地
-------------	-------------	-----------	-------

II 722	6	<div style="border: 1px solid black; border-radius: 50%; padding: 5px; display: inline-block;">金属標</div> ・鋳・木杭 キザミ
--------	---	---

要 図

瀬谷区中屋敷二丁目三一七番地

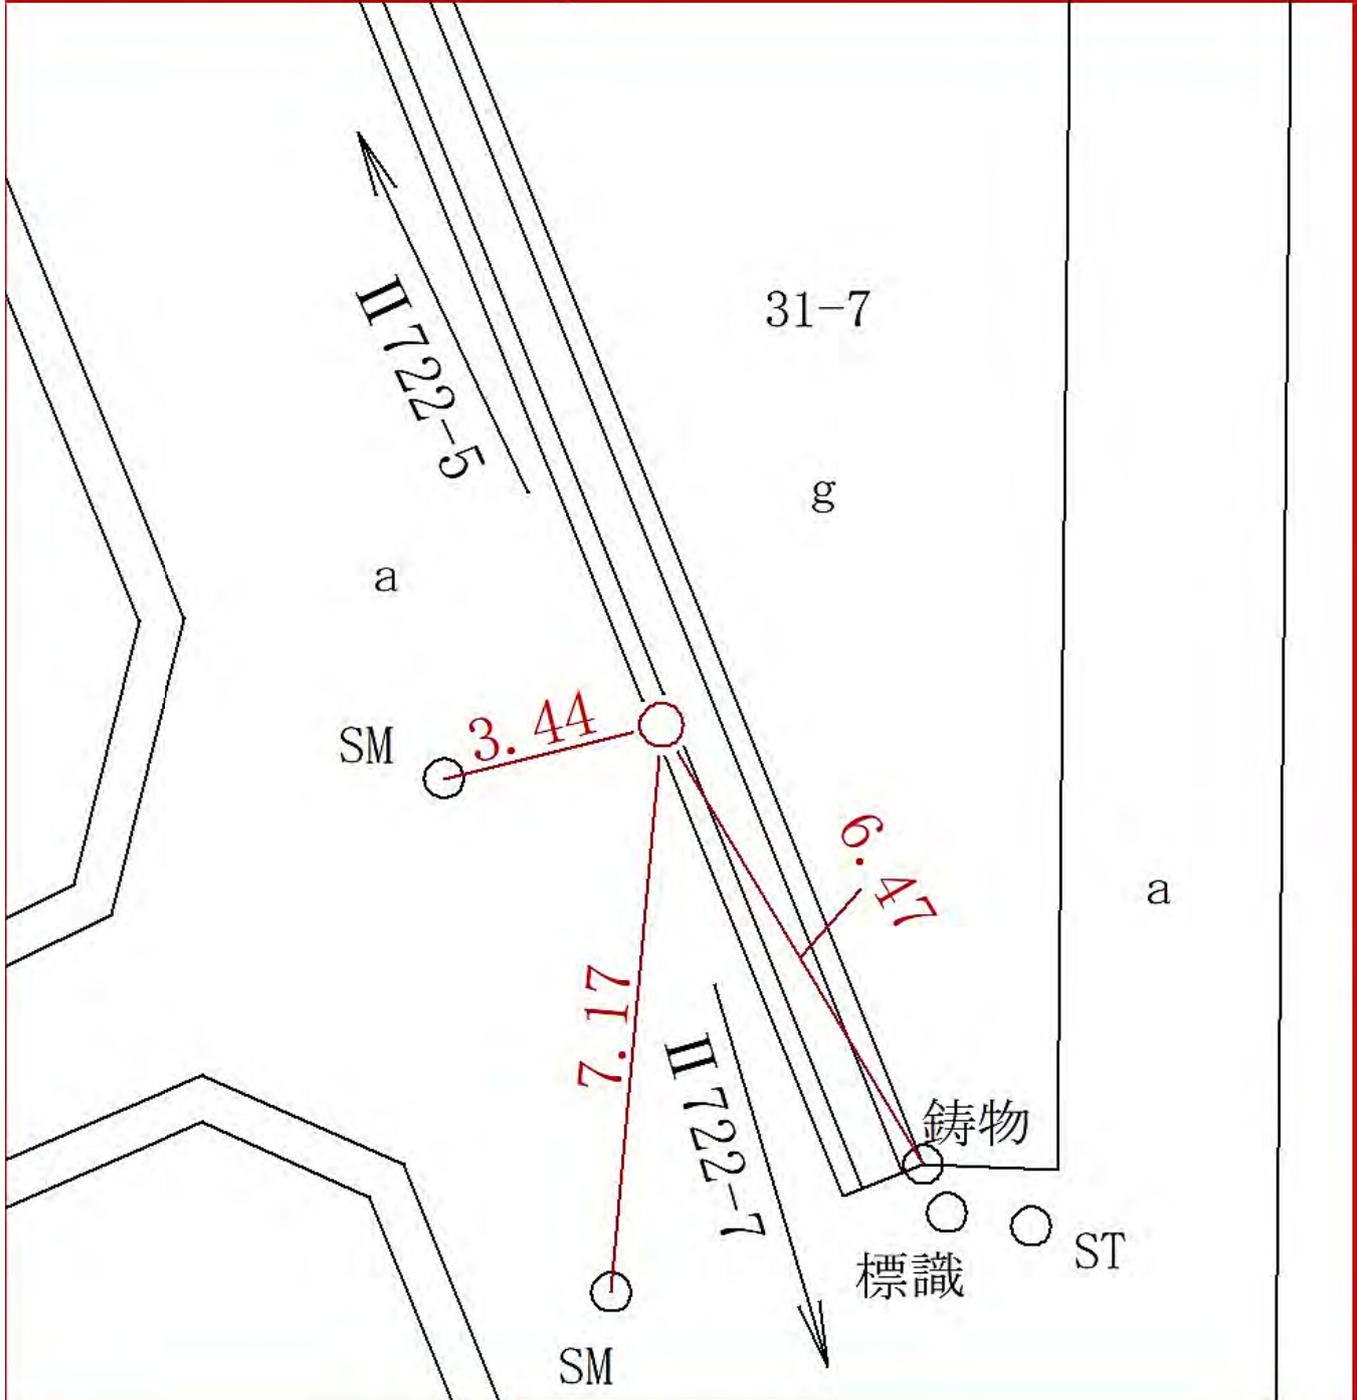


線 番 号	点 番 号	標 識 ノ 種 類	所 在 地
-------------	-------------	-----------	-------

II 722      7

金属標・鋌・木杭  
キザミ


瀬谷区中屋敷二丁目二三―十五番地

要 図

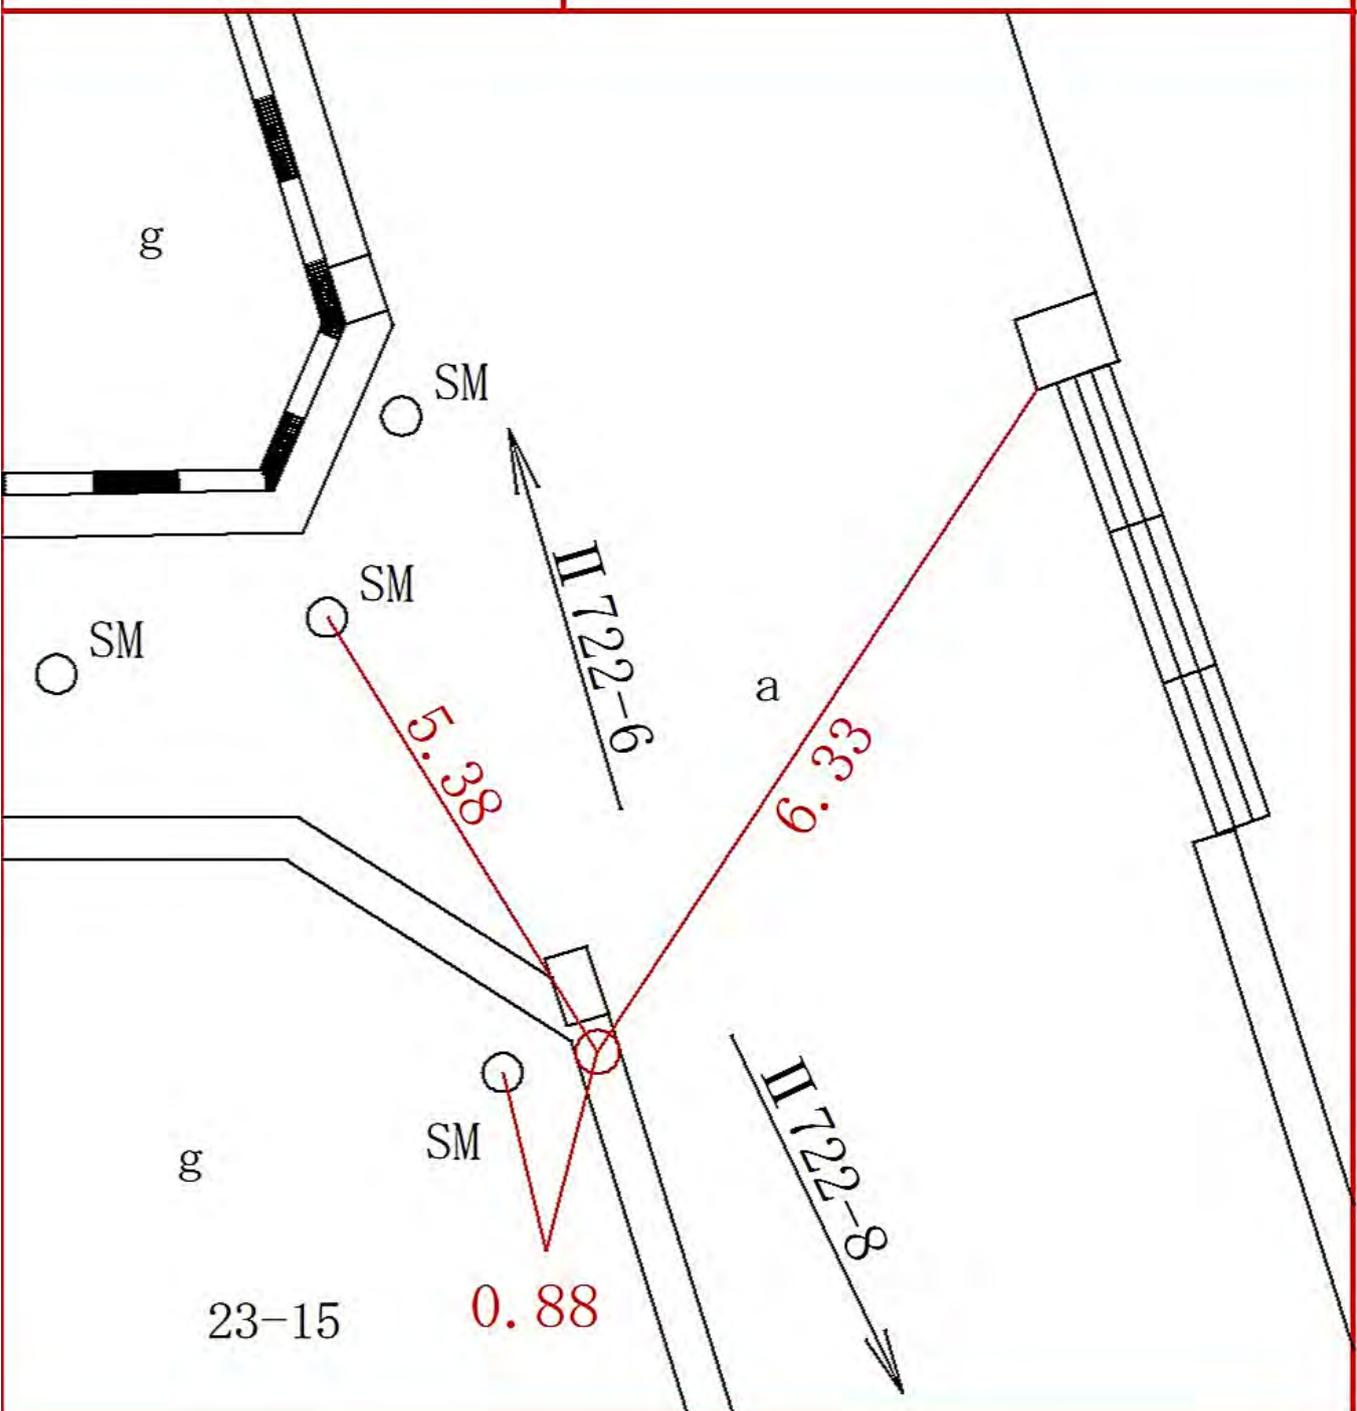



線 番 号	点 番 号	標 識 ノ 種 類	所 在 地
II 722	10	<div style="border: 1px solid black; border-radius: 50%; padding: 5px; display: inline-block;">金属標</div> ・ 鋌 ・ 木杭 キザミ	瀬谷区中屋敷二丁目十七番地
要 図			

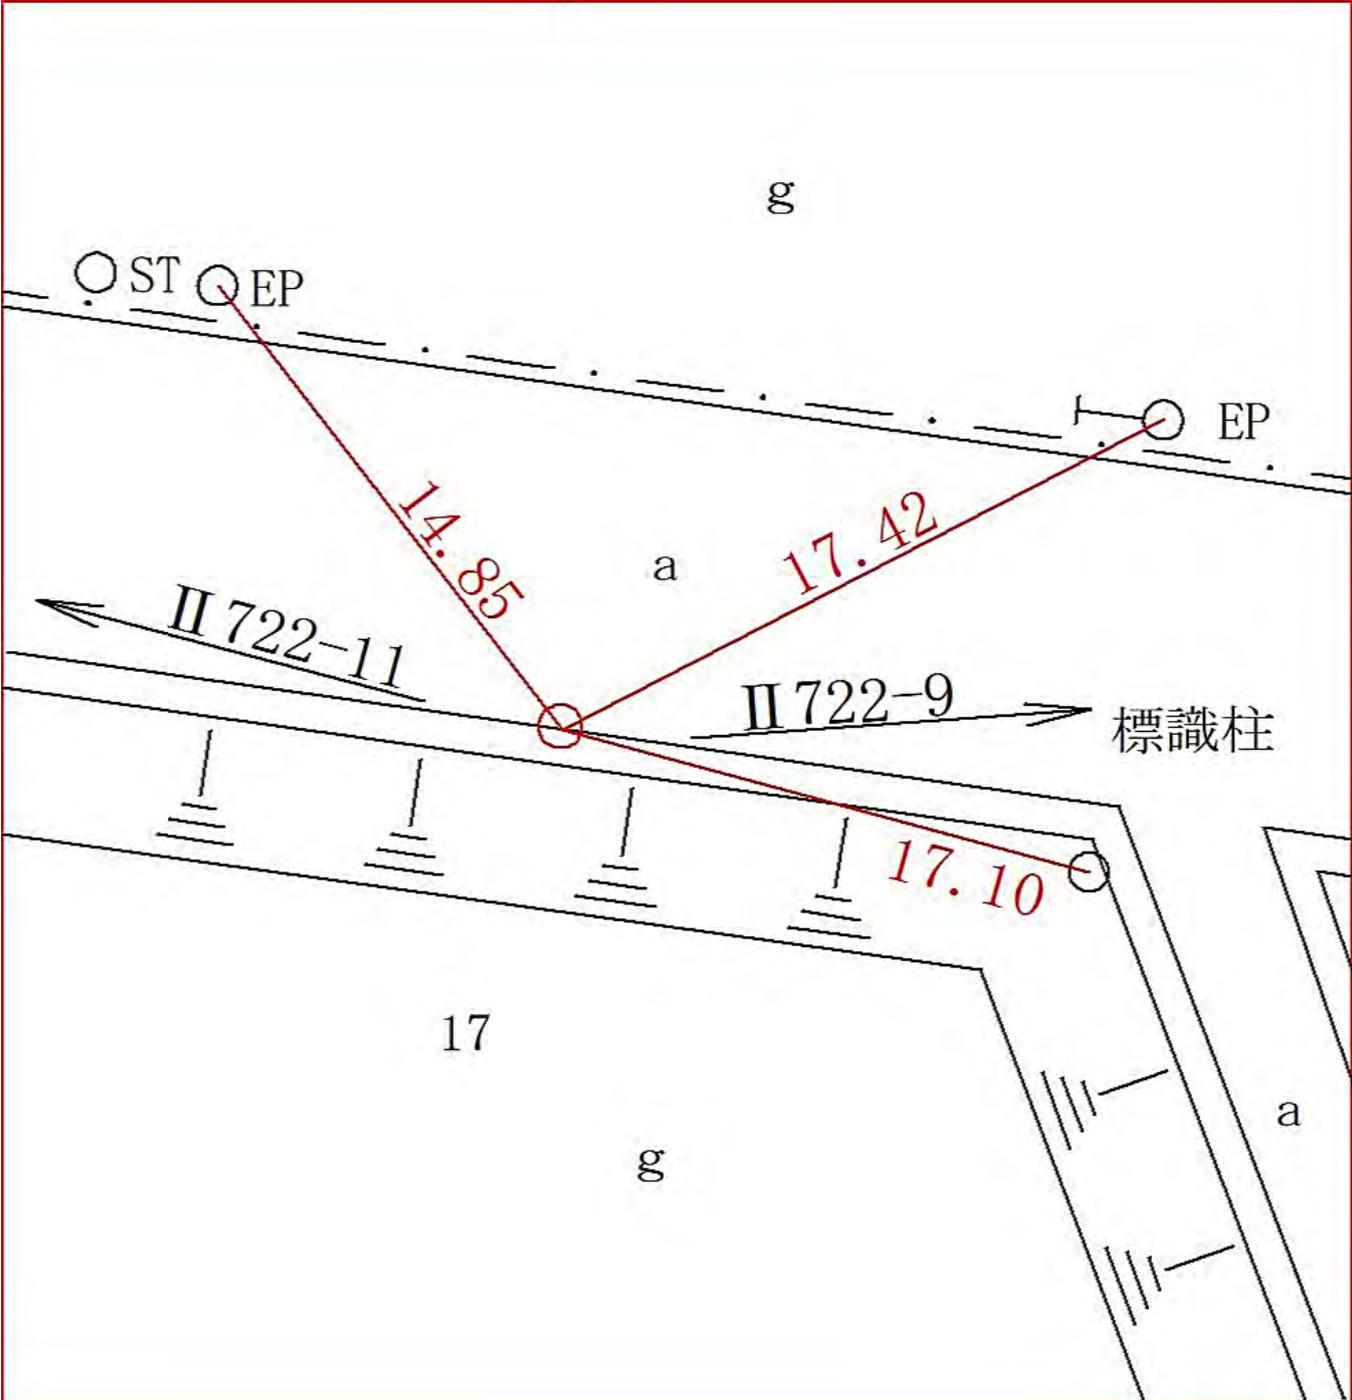


線 番 号	点 番 号	標 識 ノ 種 類	所 在 地
-------------	-------------	-----------	-------

II 722	11	<div style="border: 1px solid black; border-radius: 50%; padding: 5px; display: inline-block;">金属標</div> ・ 鋌 ・ 木杭 キザミ
--------	----	--

要 図

瀬谷区中屋敷二丁目十七―二十番地

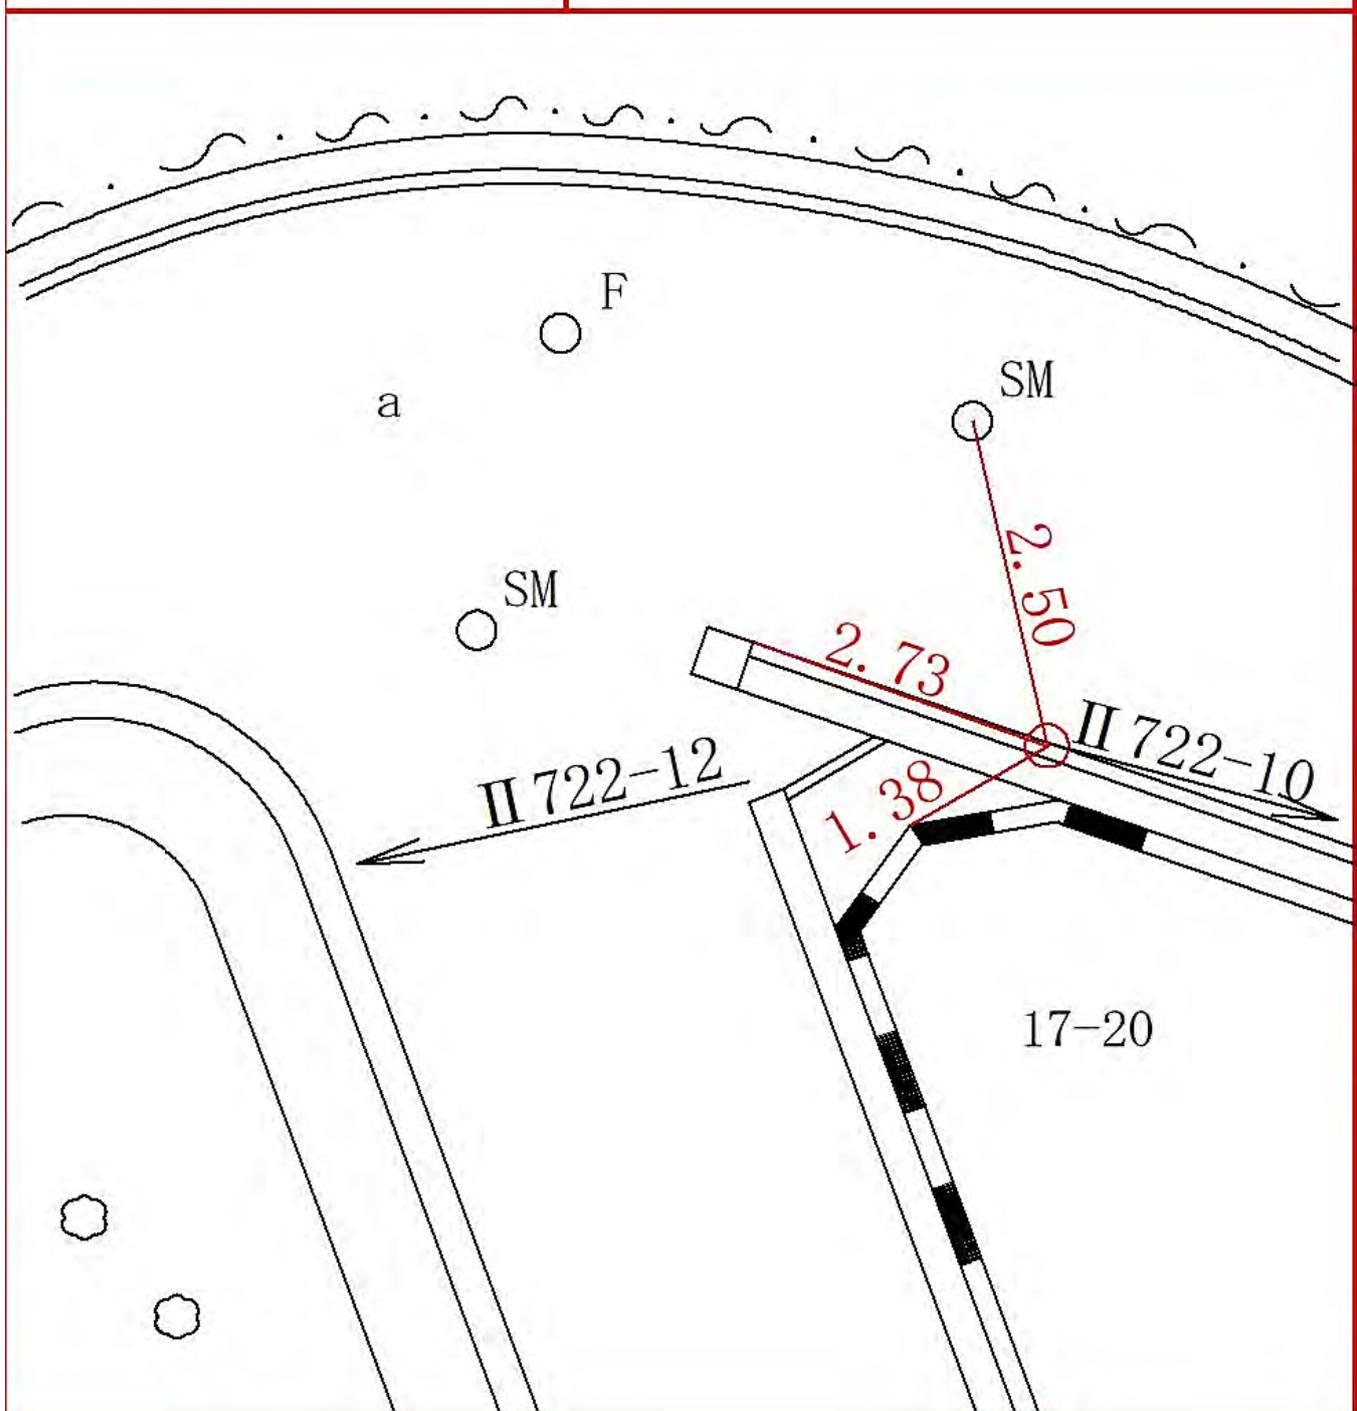

線  
番  
号

点  
番  
号

標 識 ノ 種 類

所  
在  
地

II 722


12

金属標・鋳・木杭

キザミ

要 図

瀬谷区中屋敷二丁目二五―十八番地

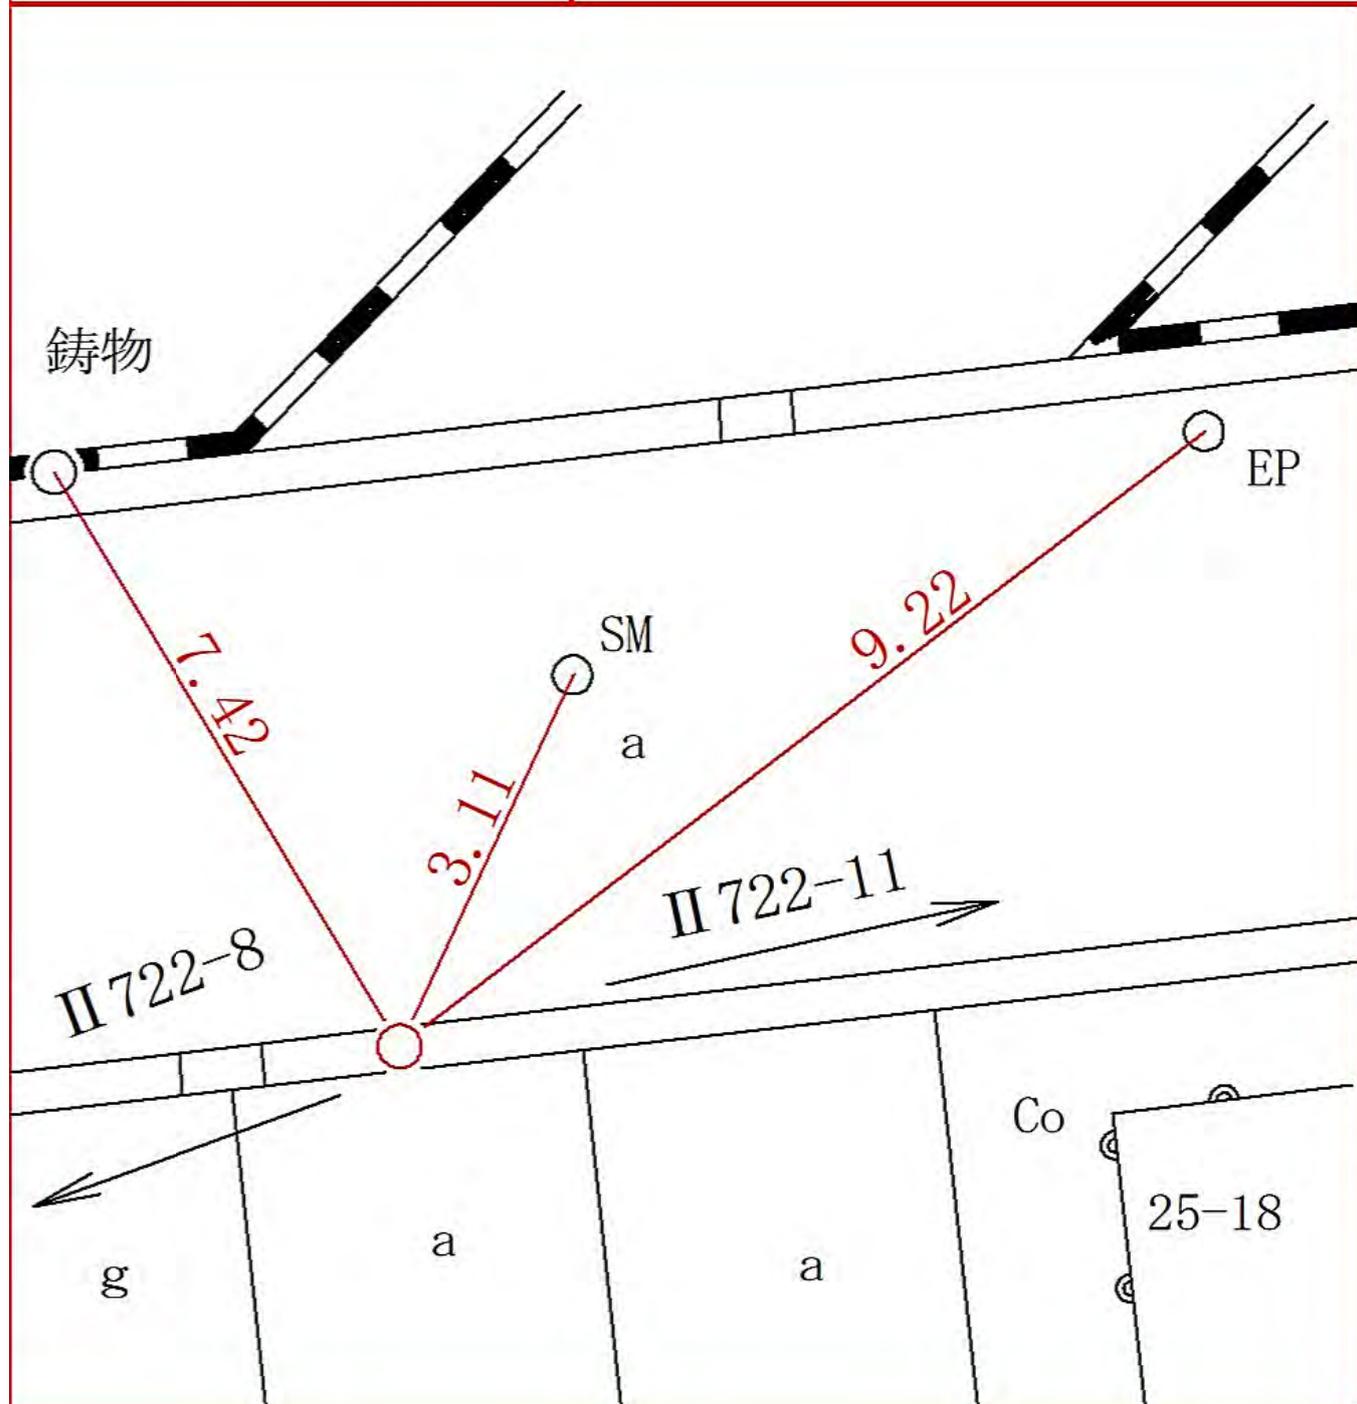


線 番 号	点 番 号	標 識 ノ 種 類	所 在 地
-------------	-------------	-----------	-------

II 722      13

金属標・鋌・木杭  
キザミ

瀬谷区本郷二丁目三十一番地

要 図

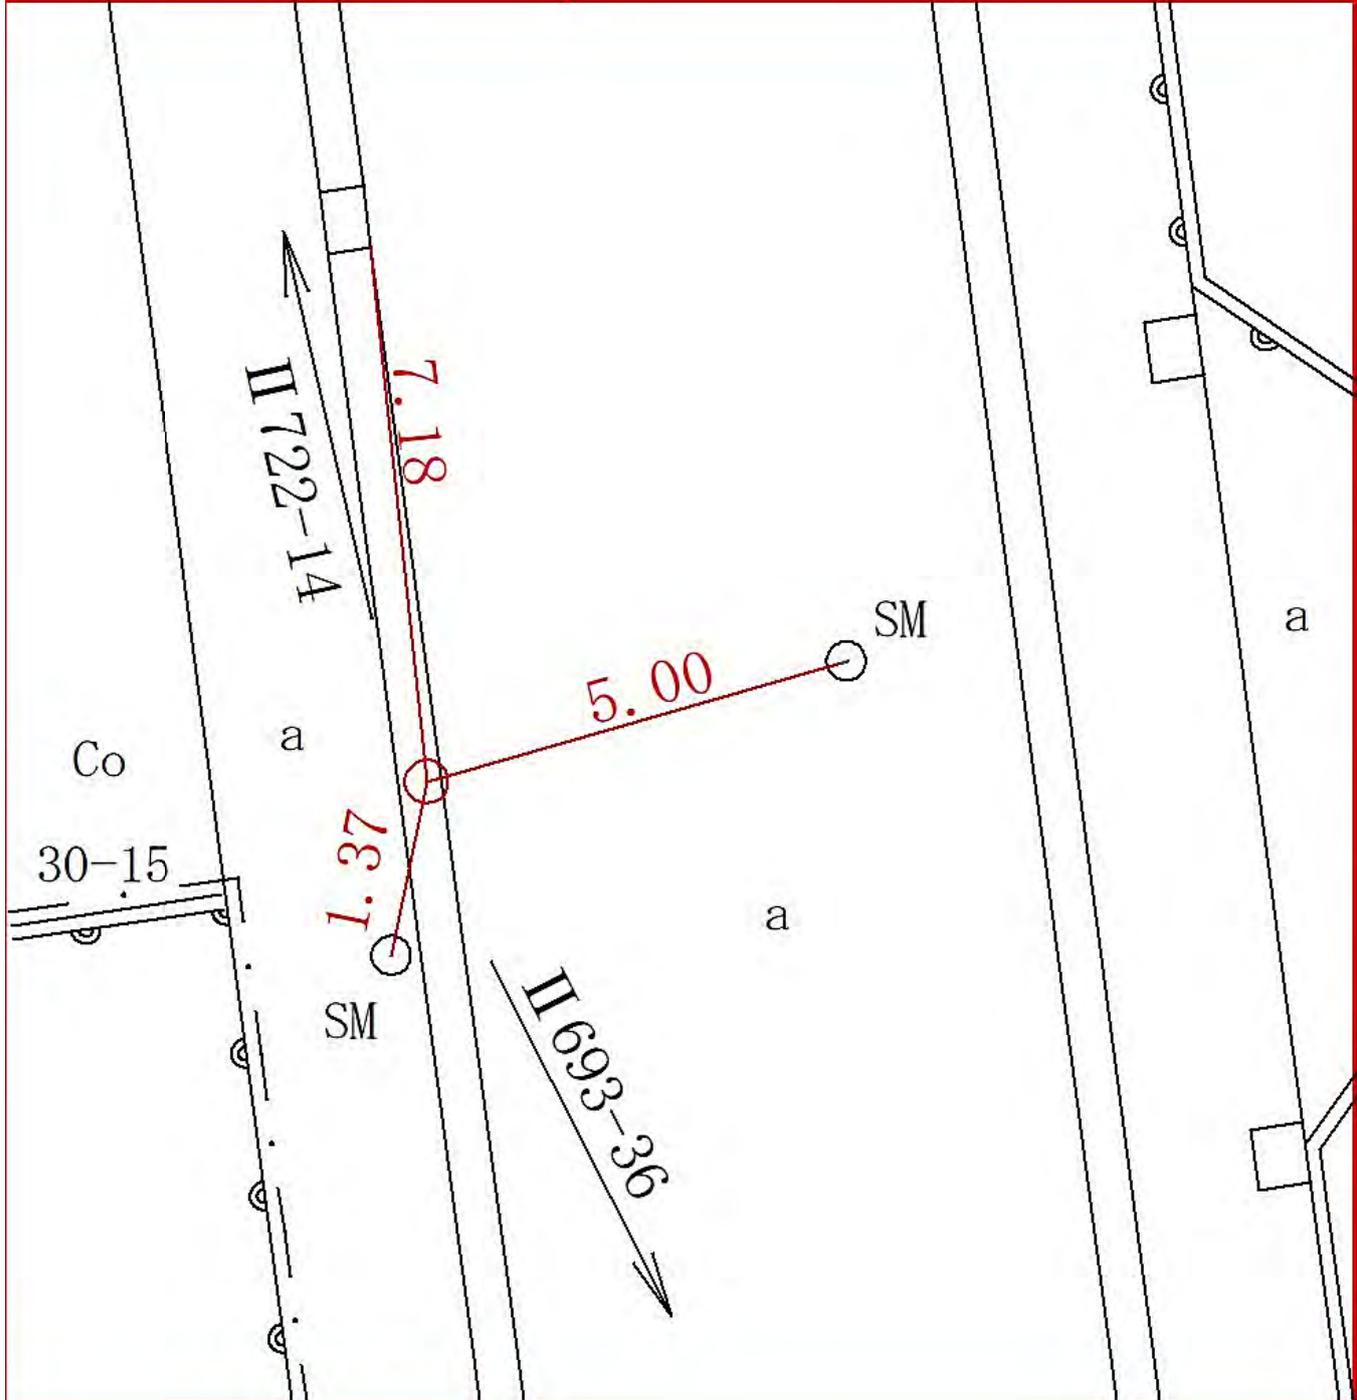


線 番 号	点 番 号	標 識 ノ 種 類	所 在 地
-------------	-------------	-----------	-------------


II 722	14	<span style="border: 1px solid black; border-radius: 50%; padding: 2px;">金属標</span> ・鋌・木杭 キザミ
--------	----	--

瀬谷区本郷一丁目三一―十三番地

要 図

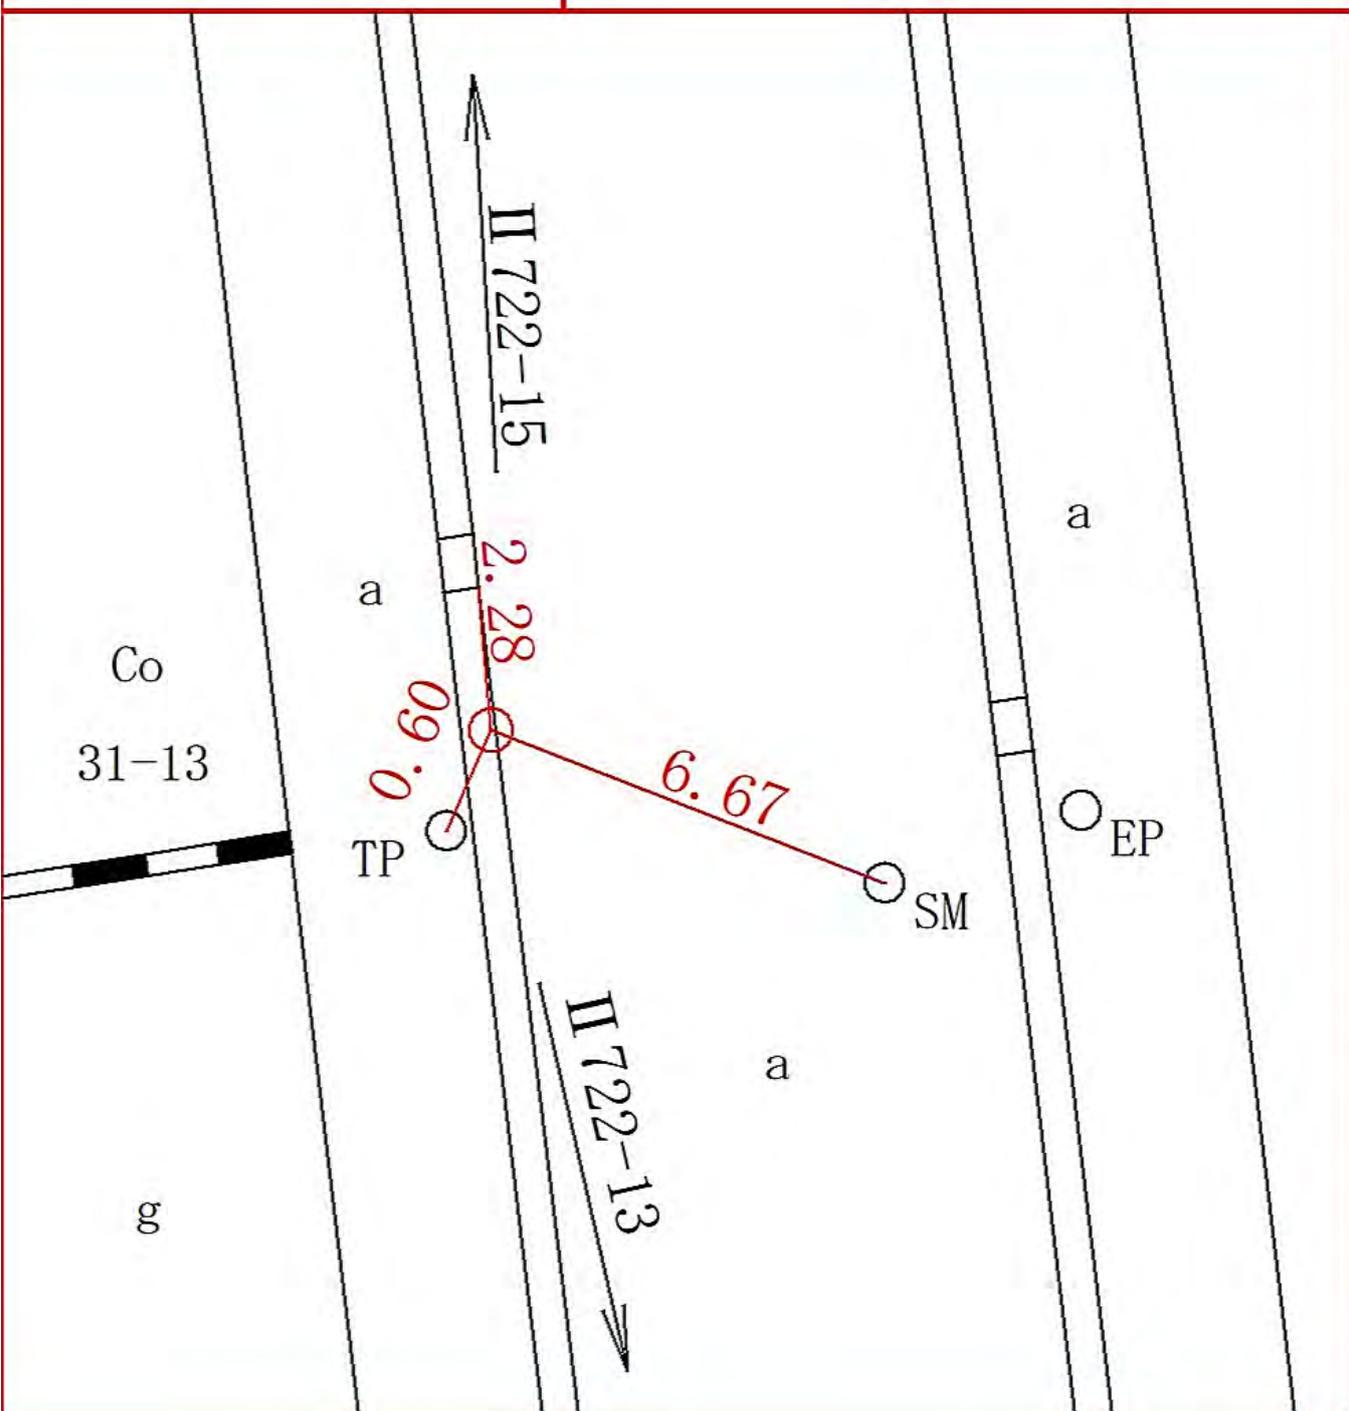

線番号	点番号	標識ノ種類	所在地
II 722	16	<div style="border: 1px solid black; border-radius: 50%; padding: 5px; display: inline-block;">金属標</div> ・鋌・木杭 キザミ	瀬谷区本郷二丁目六四―八番地
要 図			

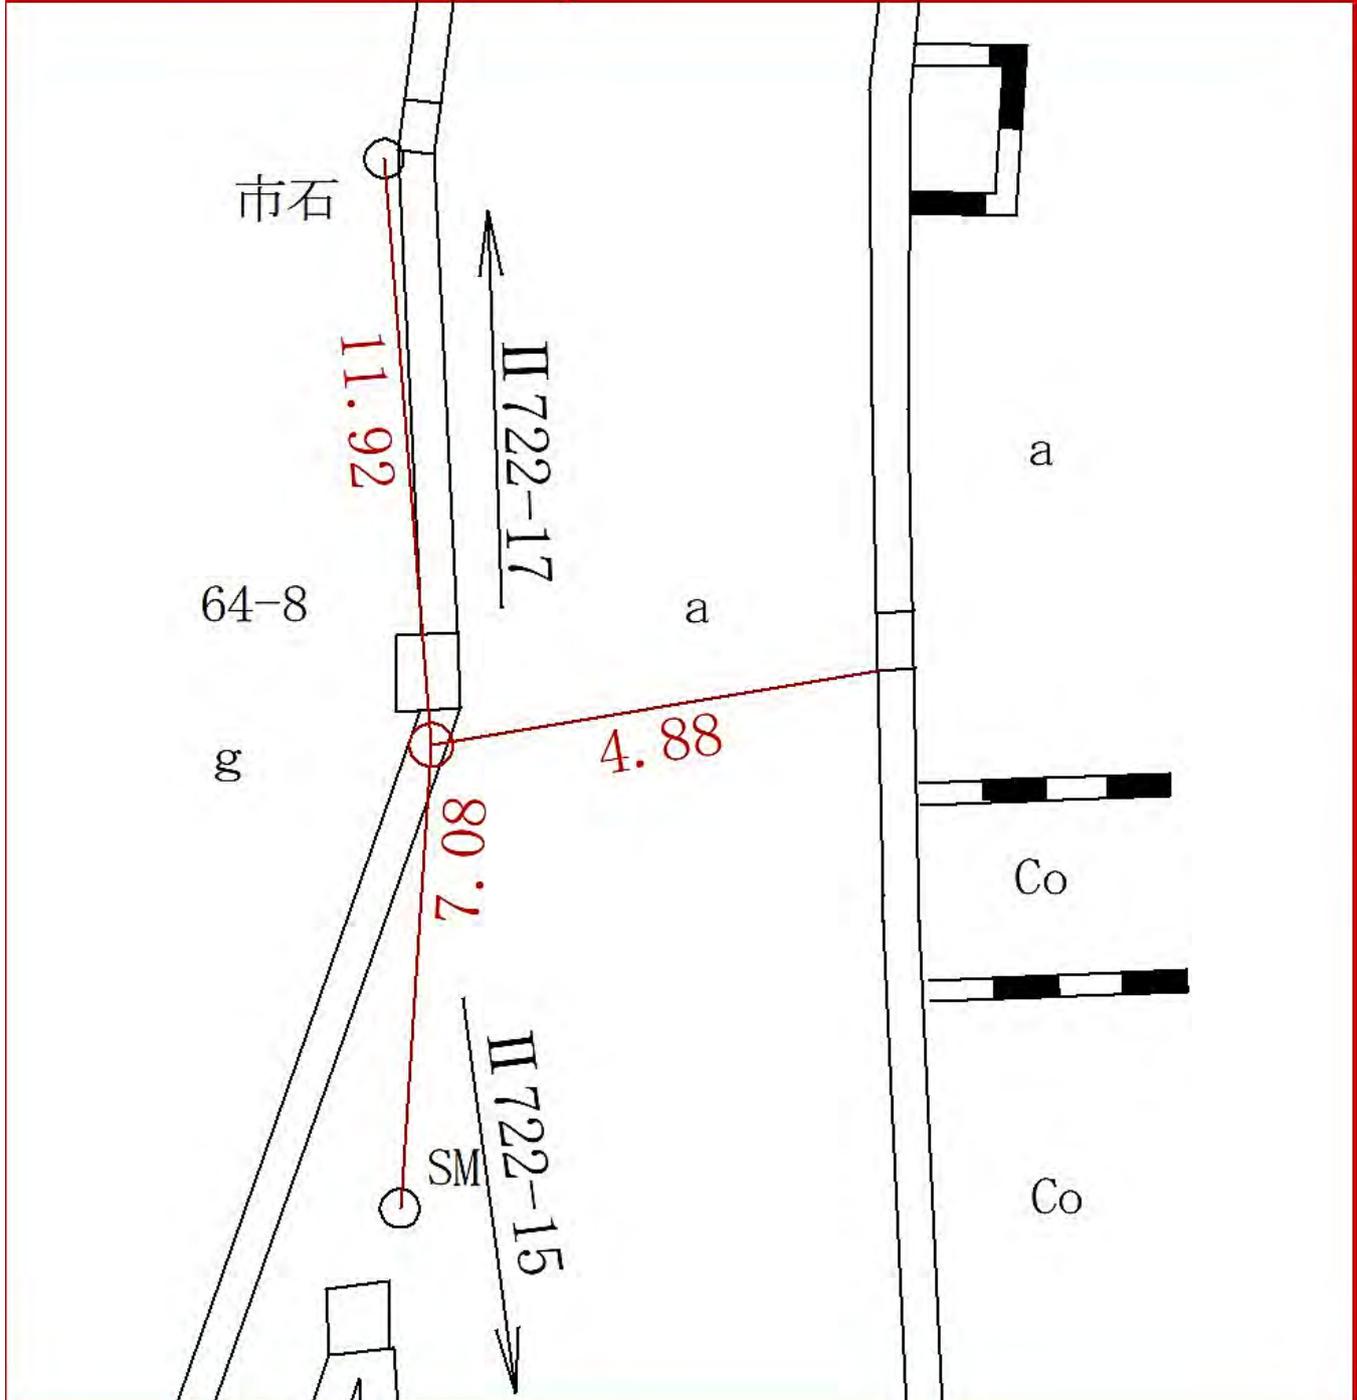


線 番 号	点 番 号	標 識 の 種 類	所 在 地
-------------	-------------	-----------	-------------

II 726	1
--------	---

金属標・鋌・木杭  
 キザミ

要 図

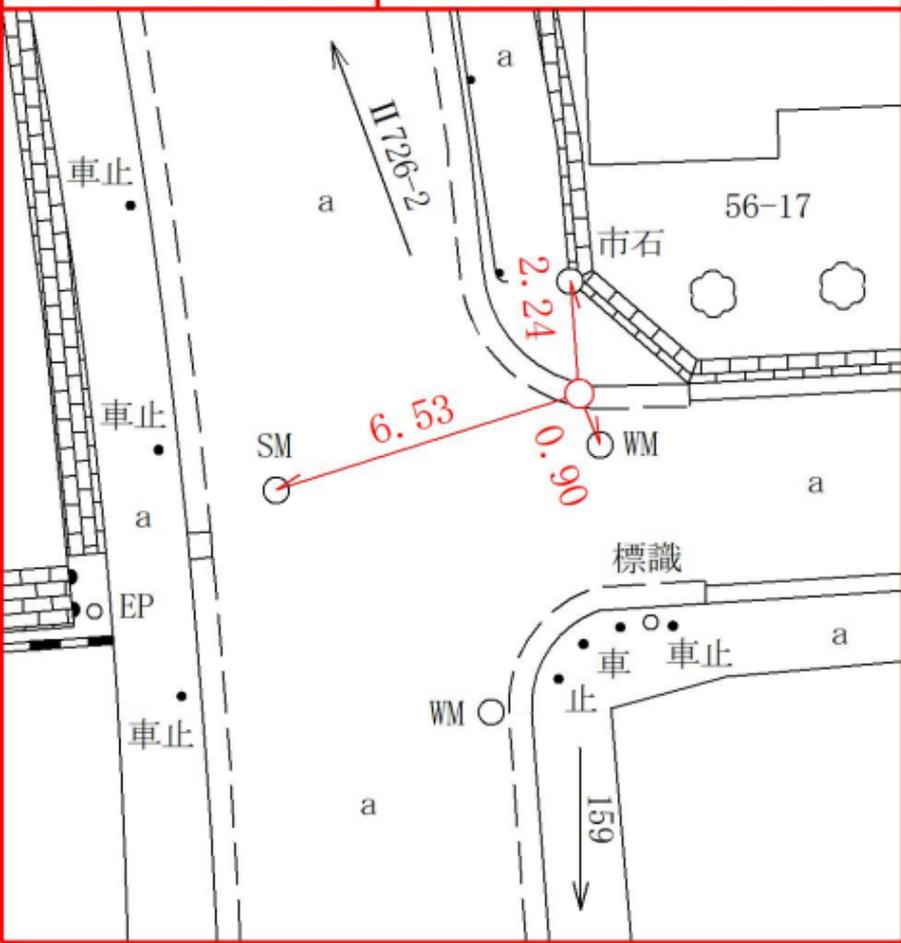

戸塚区原宿一丁目五六一一七番地先

線番号	点番号	標識の種類	所在地	線番号	点番号	標識の種類	所在地
II 726	2	金属標・鋳・木杭 キザミ	戸塚区原宿二丁目四九番地先			金属標・鋳・木杭 キザミ	
要 図				要 図			

線番号	点番号	標識の種類	所在地	線番号	点番号	標識の種類	所在地
		金属標・鋳・木杭 キザミ・建物角	第一方位標			金属標・鋳・木杭 キザミ	第二方位標
要 図				要 図			

線 番 号	点 番 号	標 識 の 種 類	所 在 地
-------------	-------------	-----------	-------------


II 726

3

金属標・鋌・木杭  
キザミ

戸塚区原宿一丁目五〇―一番地先

要 図

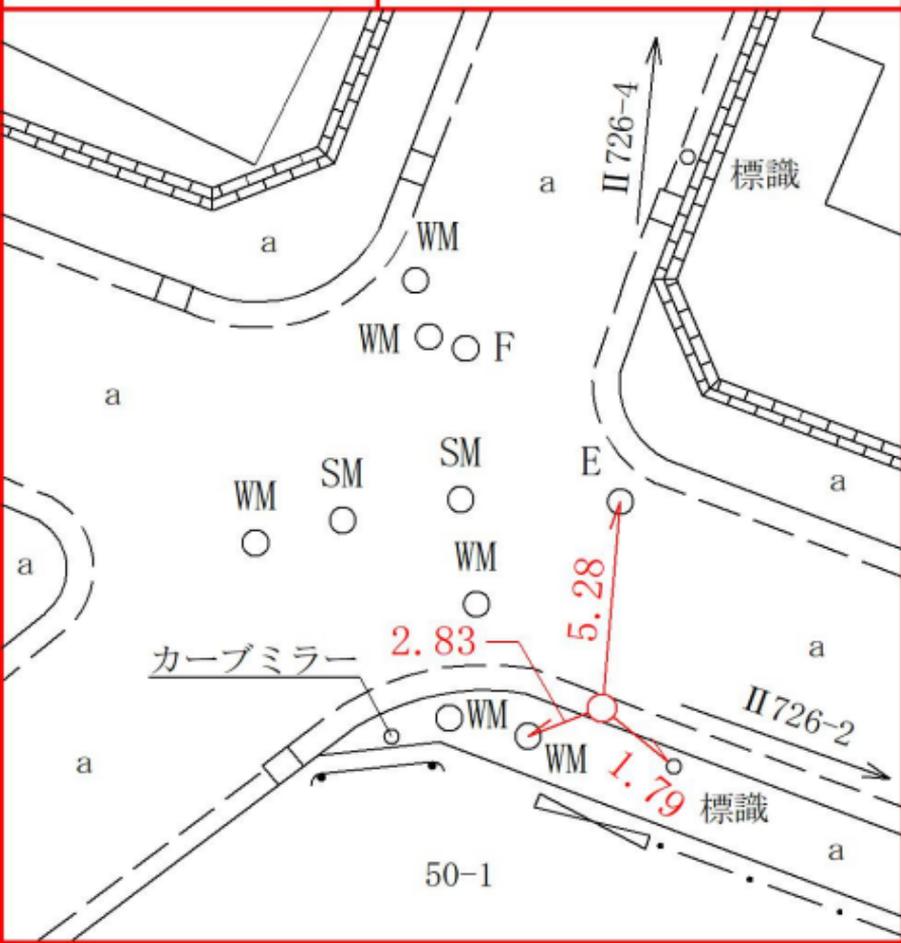

戸塚区原宿一丁目五〇―一番地先

線 番 号	点 番 号	標 識 の 種 類	所 在 地
II 726	4	<div style="border: 1px solid black; border-radius: 50%; padding: 5px; display: inline-block;">金属標</div> ・ 鋌 ・ 木杭 キザミ	戸塚区原宿一丁目三八番地先
要 図			

線 番 号	点 番 号	標 識 の 種 類	所 在 地
II 726	5	<div style="border: 1px solid black; border-radius: 50%; padding: 5px; display: inline-block;">金属標</div> ・ 鋌 ・ 木杭 キザミ	戸塚区原宿一丁目二七―九番地先
要 図			
<p>The diagram is a site plan showing utility markers and distances. A central red circle is connected to four markers: WM (2.22), SM (4.00), WM (6.08), and F (8.08). Distances are shown in red. The diagram includes road labels like II 726-6, II 726-4, and 27-9, and various symbols like '標識', 'SM', 'WM', and 'F'. The area is labeled 'a' in several places.</p>			


線番号	点番号	標識の種類	所在地	線番号	点番号	標識の種類	所在地
II 726	6	金属標・鋳・木杭 キザミ	戸塚区原宿二丁目二八―一六番地先			金属標・鋳・木杭 キザミ	
要 図				要 図			

線番号	点番号	標識の種類	所在地	線番号	点番号	標識の種類	所在地
		金属標・鋳・木杭 キザミ	第一方位標			金属標・鋳・木杭 キザミ	第二方位標
要 図				要 図			

線 番 号	点 番 号	標 識 の 種 類	所 在 地
II 726	7	<div style="border: 1px solid black; border-radius: 50%; padding: 5px; display: inline-block;">金属標</div> ・ 鋌 ・ 木杭 キザミ	戸塚区原宿二丁目二〇一七番地先
要 図			
<p>The map shows a street layout with a vertical road and a horizontal road labeled '795'. A red dot indicates the location of marker II 726-6. Distances from this marker to three points labeled 'SM' are shown in red: 4.68, 4.17, and 3.99. Other markers are labeled '標識' and '民石'. A building is labeled '20-17'.</p>			

線 番 号	点 番 号	標 識 の 種 類	所 在 地
-------------	-------------	-----------	-------------


II 726	8	<span style="border: 1px solid black; border-radius: 50%; padding: 2px;">金属標</span> ・ 鋌 ・ 木杭 キザミ	戸塚区原宿一丁目三三一一番地先
要 図			

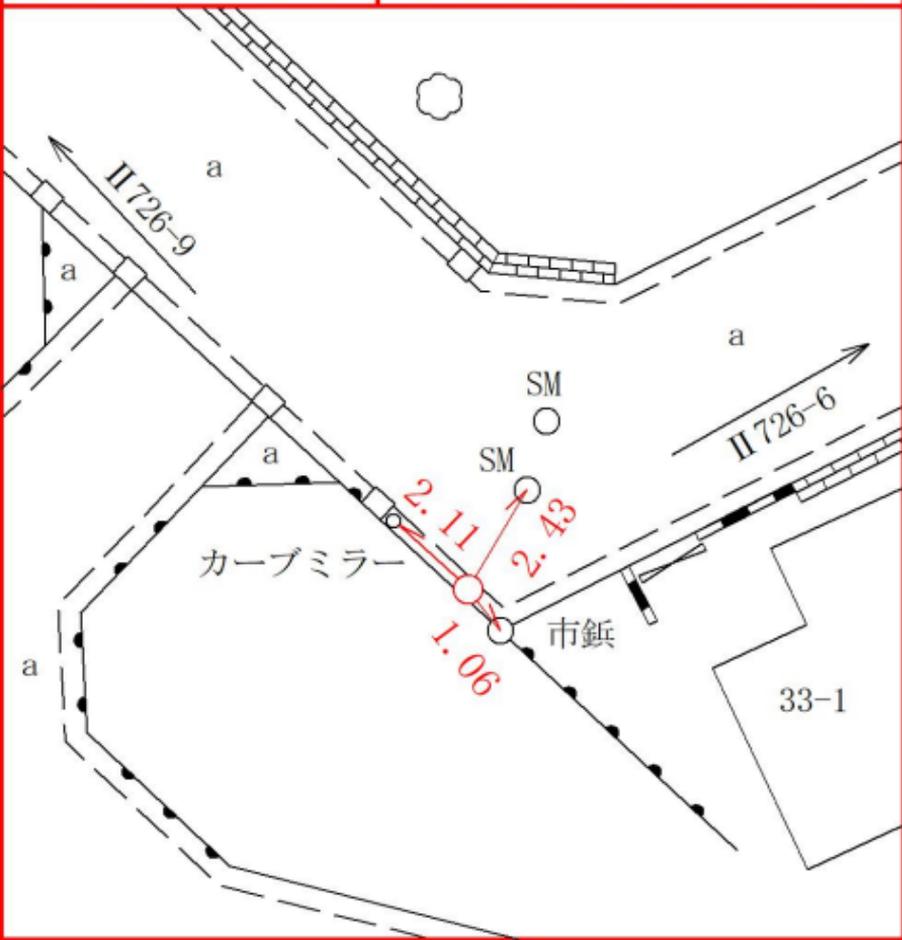

線 番 号	点 番 号	標 識 の 種 類	所 在 地
II 726	9	<div style="border: 1px solid black; border-radius: 50%; padding: 5px; display: inline-block;">金属標</div> ・ 鋌 ・ 木杭 キザミ	戸塚区原宿二丁目四三一一番地先
要 図			


線 番 号	点 番 号	標 識 の 種 類	所 在 地
-------------	-------------	-----------	-------------

II 726	10	<span style="border: 1px solid black; border-radius: 50%; padding: 2px;">金属標</span> ・鋌・木杭 キザミ	戸塚区原宿二丁目四三―八番地先
要 図			

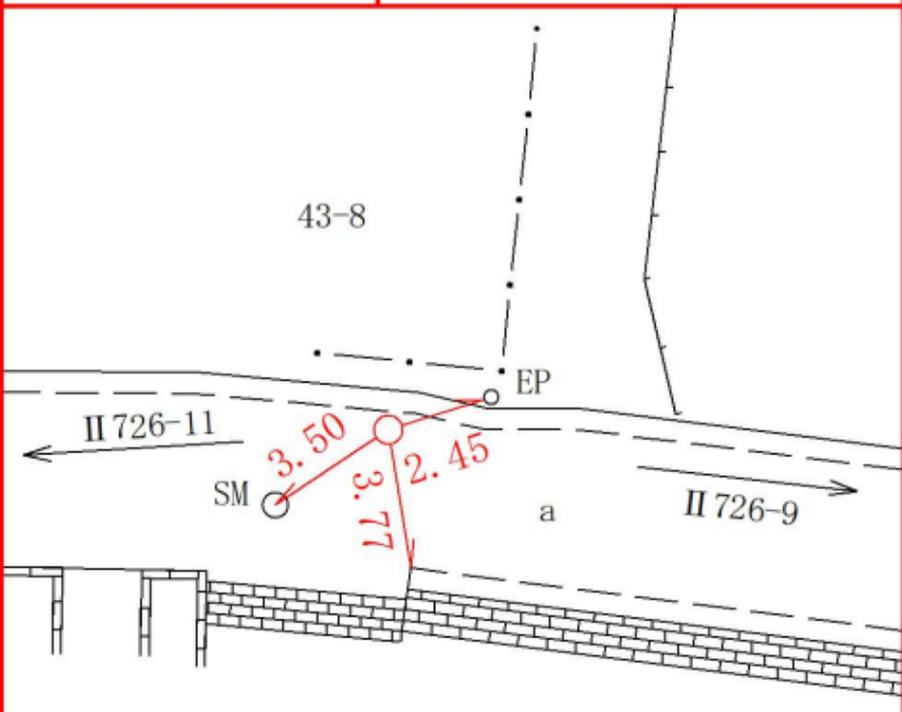

線 番 号	点 番 号	標 識 の 種 類	所 在 地
-------------	-------------	-----------	-------

II 726	11	<div style="border: 1px solid black; border-radius: 50%; padding: 5px; display: inline-block;">金属標</div> ・ 鋌 ・ 木杭 キザミ	戸塚区原宿二丁目四五―一七番地先
要 図			

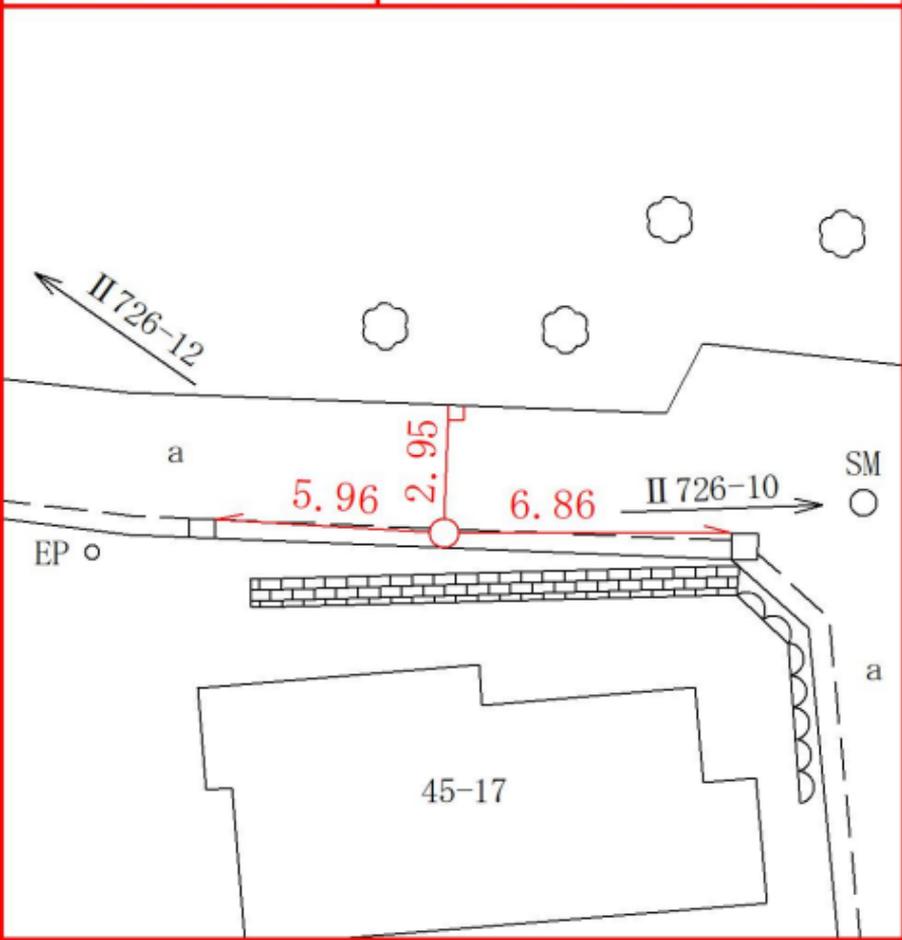

線  
番  
号

点  
番  
号

標 識 の 種 類

所  
在  
地

II 726


12

金属標・鋏・木杭

戸塚区原宿二丁目六〇九一一番地先

要 図

キザミ

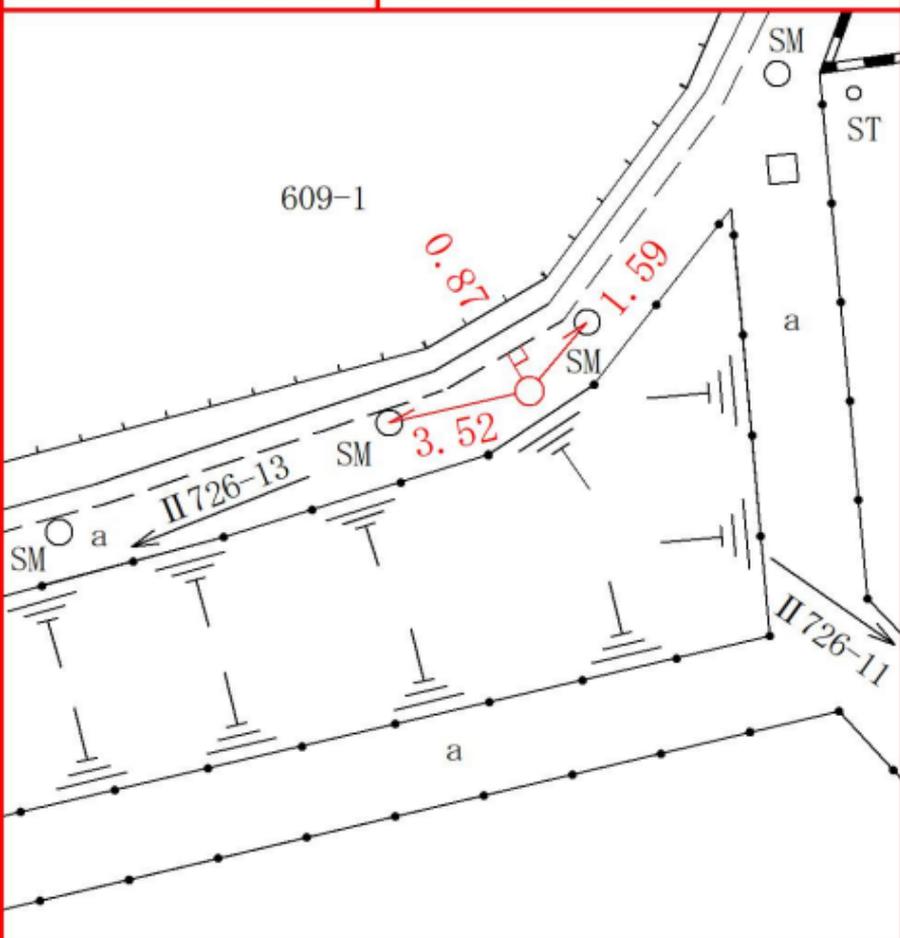

線 番 号	点 番 号	標 識 の 種 類	所 在 地
II 726	13	<div style="border: 1px solid black; border-radius: 50%; padding: 5px; display: inline-block;">金属標</div> ・ 鋌 ・ 木杭 キザミ	戸塚区原宿二丁目二九―五番地先
要 図			



線 番 号	点 番 号	標 識 の 種 類	所 在 地
II 726	15	<div style="border: 1px solid black; border-radius: 50%; padding: 5px; display: inline-block;">金属標</div> ・ 鋌 ・ 木杭 キザミ	戸塚区原宿二丁目二七―二四番地先
要 図			

線 番 号	点 番 号	標 識 の 種 類	所 在 地
II 726	16	<div style="border: 1px solid black; border-radius: 50%; padding: 5px; display: inline-block;">金属標</div> ・ 鋌 ・ 木杭 キザミ	戸塚区原宿二丁目五七―九番地先
要 図			
<p>The diagram is a site plan showing utility lines and markers. Two utility lines, II 726-15 and II 726-17, are shown as dashed lines with arrows. A parking lot (駐車場) is located to the right. A building footprint is shown at the bottom with the address 57-9. Several markers are indicated: SM (small circles), EP (small squares), and F (a circle). A central point is marked with a red circle, and three red lines with arrows point to it from markers labeled 5.80, 6.10, and 9.15. A dashed line labeled 'a' runs parallel to the utility lines.</p>			

線  
番  
号点  
番  
号

標 識 の 種 類

所  
在  
地

II 726


17

金属標・鋌・木杭

戸塚区原宿二丁目五七―二番地先

要 図

キザミ

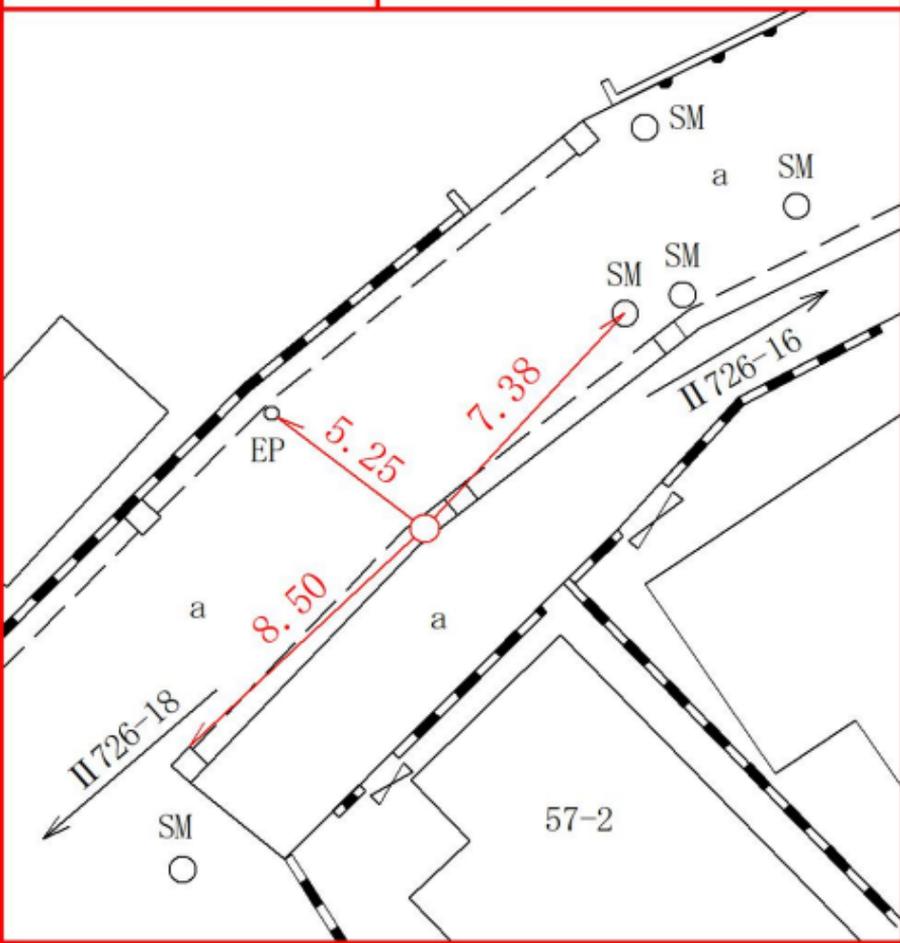

線番号	点番号	標識の種類	所在地	線番号	点番号	標識の種類	所在地
II 726	18	金属標・鋳・木杭 キザミ	戸塚区原宿二丁目一四一〇番地先			金属標・鋳・木杭 キザミ	
要 図				要 図			

線番号	点番号	標識の種類	所在地	線番号	点番号	標識の種類	所在地
		金属標・鋳・木杭 キザミ	第一方位標			金属標・鋳・木杭 キザミ	第二方位標
要 図				要 図			

線 番 号	点 番 号	標 識 の 種 類	所 在 地
-------------	-------------	-----------	-------------


II 726

19

金属標・鋌・木杭  
キザミ

戸塚区原宿二丁目六〇一一五番地先

要 図

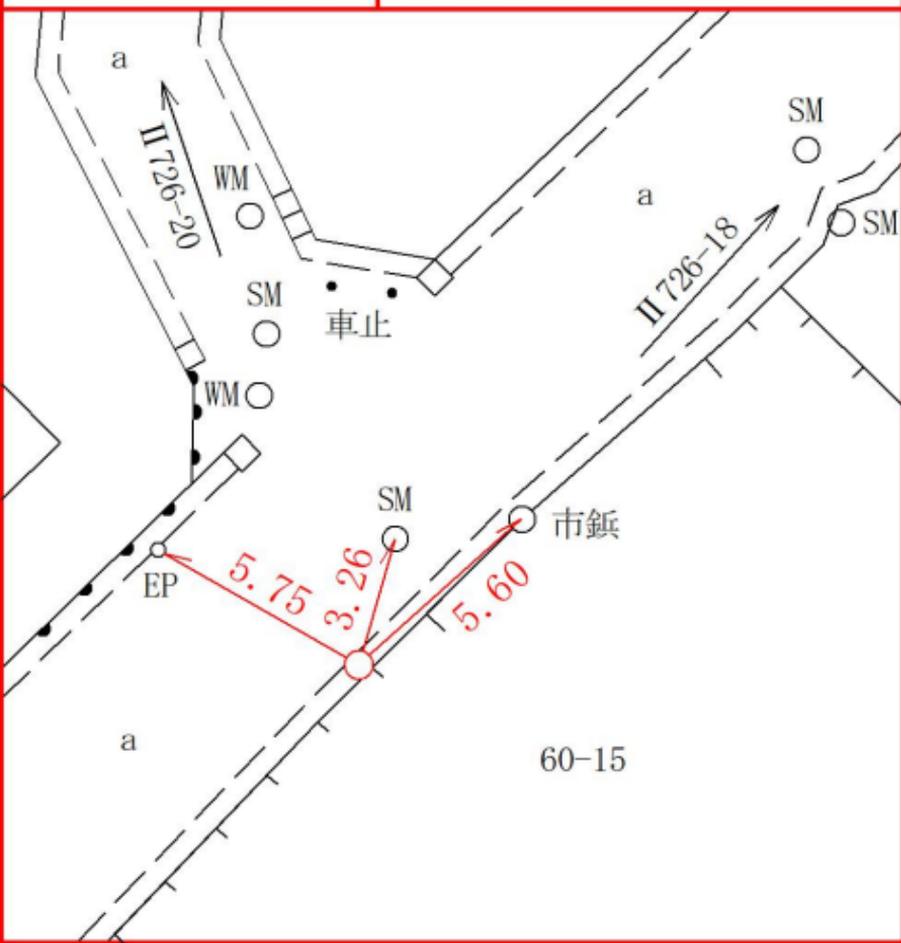

戸塚区原宿二丁目六〇一一五番地先

線  
番  
号点  
番  
号

標 識 の 種 類

所  
在  
地

II 726


20

金属標・鋏・木杭

戸塚区原宿二丁目一〇一一番地先

要 図

キザミ

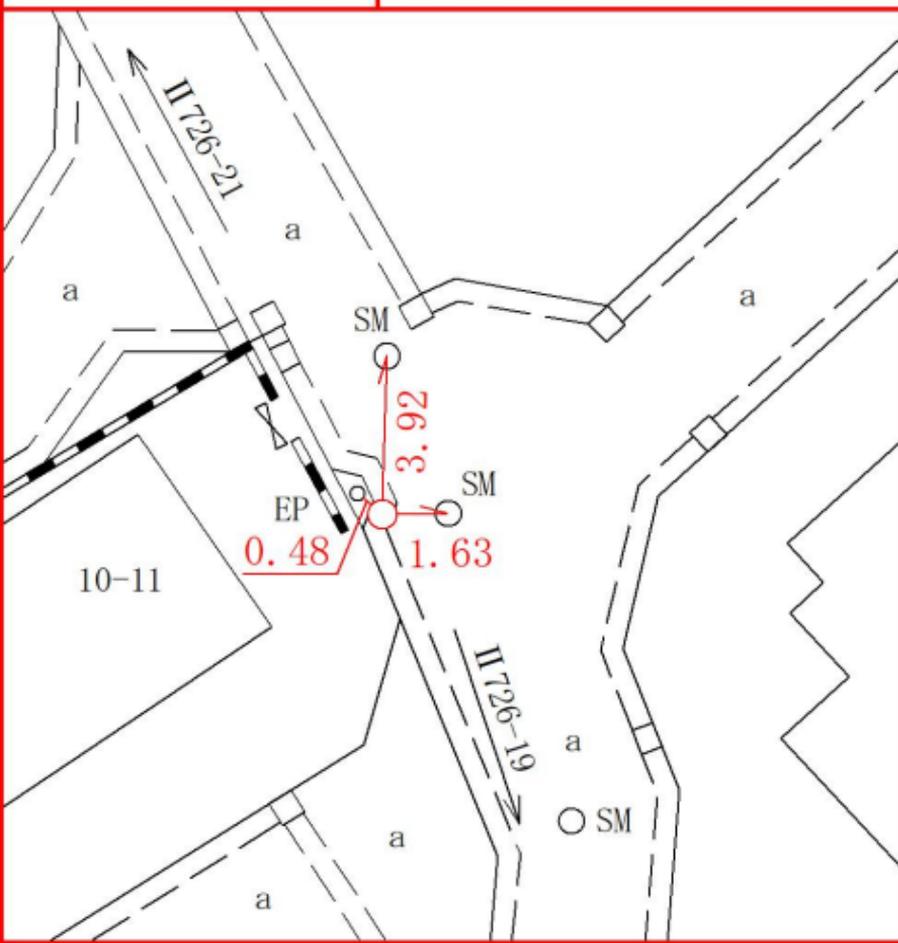

線 番 号	点 番 号	標 識 の 種 類	所 在 地
II 726	21	<div style="border: 1px solid black; border-radius: 50%; padding: 5px; display: inline-block;">金属標</div> ・ 鋌 ・ 木杭 キザミ	戸塚区原宿二丁目一一一六番地先
要 図			

線 番 号	点 番 号	標 識 の 種 類	所 在 地
II 726	22	<div style="border: 1px solid black; border-radius: 50%; padding: 5px; display: inline-block;">金属標</div> ・ 鋌 ・ 木杭 キザミ	戸塚区原宿二丁目八一六一番地先
要 図			


線 番 号	点 番 号	標 識 の 種 類	所 在 地
II 726	23	<div style="border: 1px solid black; border-radius: 50%; padding: 5px; display: inline-block;">金属標</div> ・ 鋌 ・ 木杭 キザミ	戸塚区原宿三丁目五十一番地先
要 図			

線 番 号	点 番 号	標 識 の 種 類	所 在 地
-------------	-------------	-----------	-------

II 726	24
--------	----

金属標・ 鋌 ・ 木杭  
 キザミ

要 図

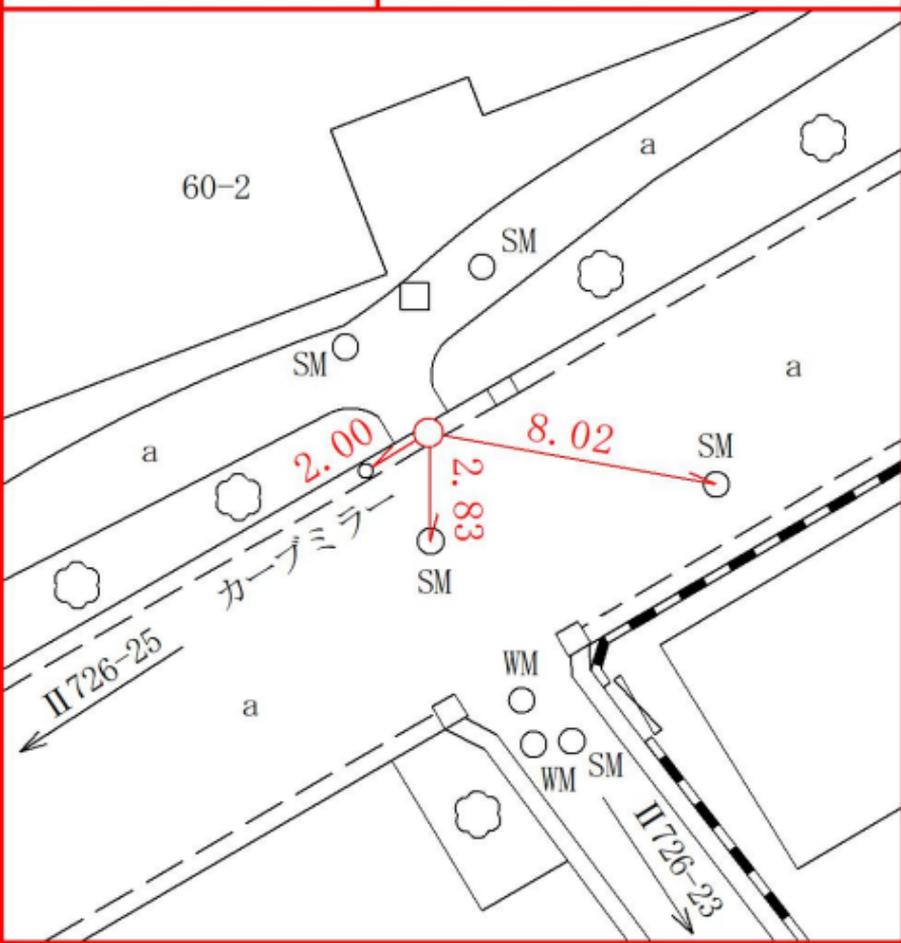

戸塚区原宿三丁目六〇―二番地先

線番号	点番号	標識の種類	所在地	線番号	点番号	標識の種類	所在地
II 726	25	金属標・鋳・木杭 キザミ	戸塚区原宿三丁目二六五―一 番地先			金属標・鋳・木杭 キザミ	
要 図				要 図			

線番号	点番号	標識の種類	所在地	線番号	点番号	標識の種類	所在地
		金属標・鋳・木杭 キザミ・建物角	第一方位標			金属標・鋳・木杭 キザミ	第二方位標
要 図				要 図			



線  
番  
号

点  
番  
号

標 識 の 種 類

所  
在  
地

II 726


26

金属標・鋳・木杭

戸塚区原宿三丁目二一五番地先


要 図

キザミ

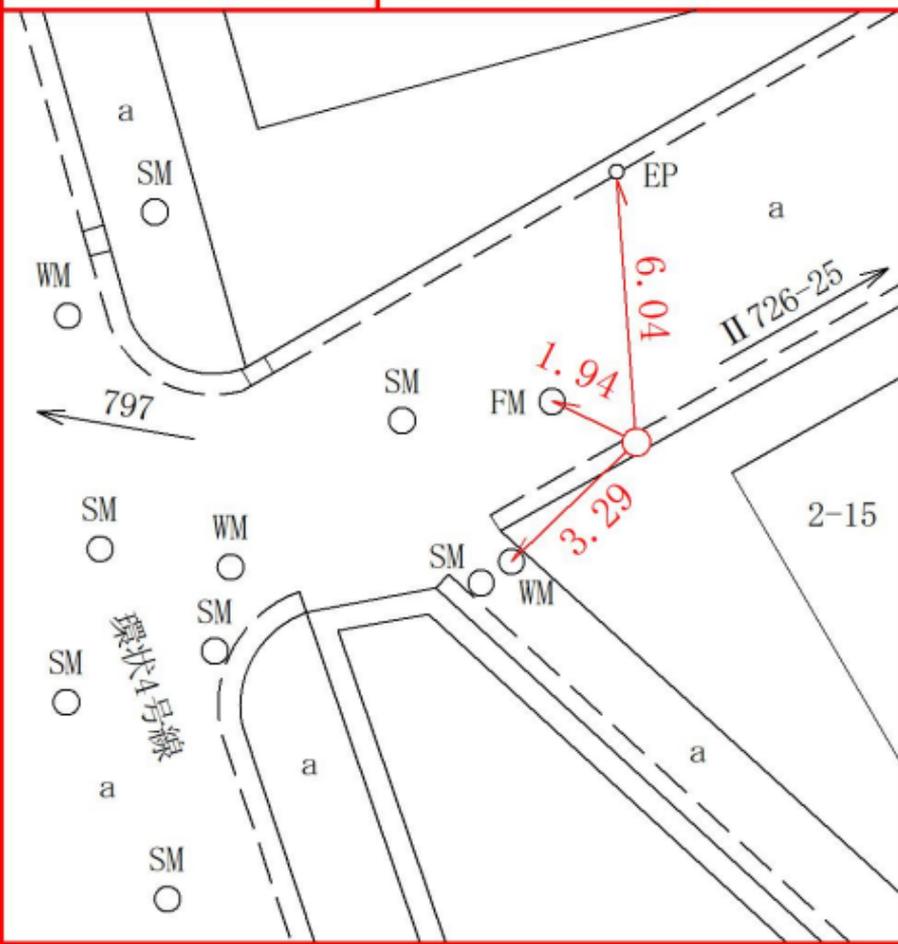

線 番 号	点 番 号	標 識 の 種 類	所 在 地
-------------	-------------	-----------	-------------

II 727	1	<div style="border: 1px solid black; border-radius: 50%; padding: 5px; display: inline-block;">金属標</div> ・ 鋌 ・ 木杭 キザミ	戸塚区汲沢一丁目二一二地先
要 図			

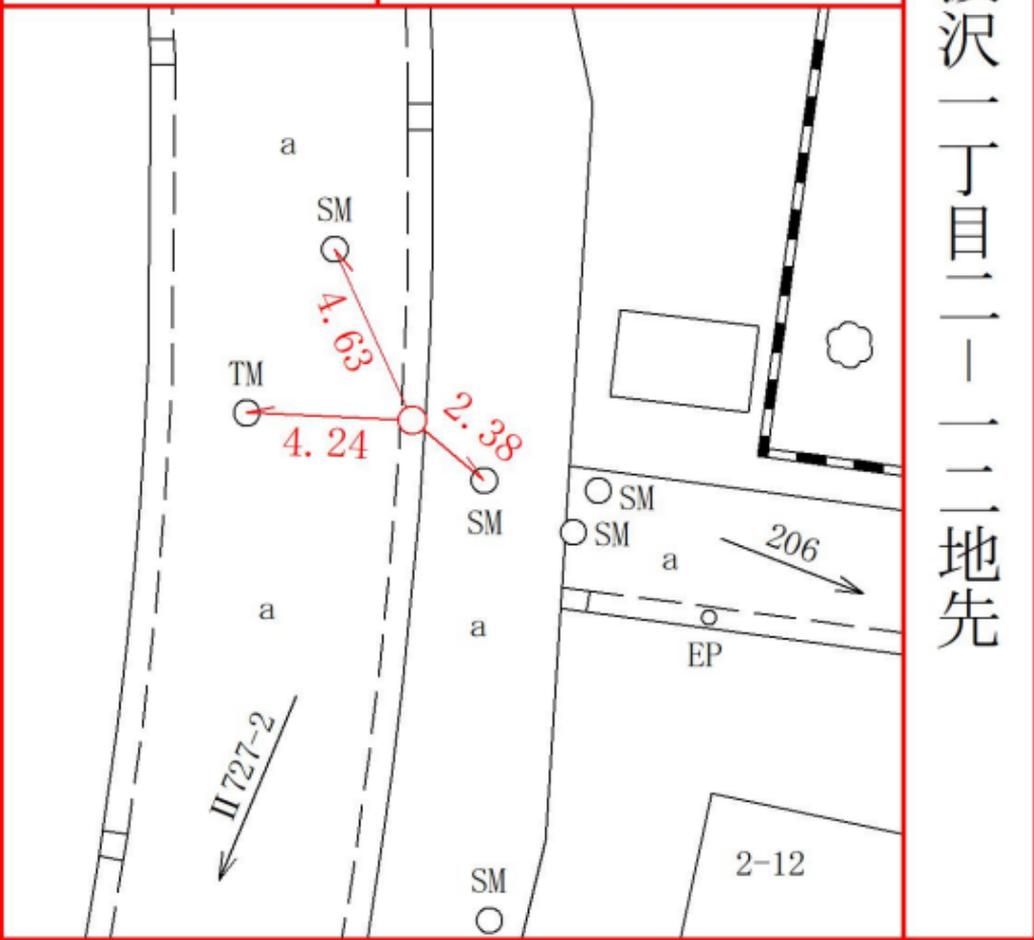

線  
番  
号点  
番  
号

標 識 の 種 類

所  
在  
地

II 727


2

金属標・鋸・木杭


戸塚区汲沢一丁目三一六地先

要 図

キザミ

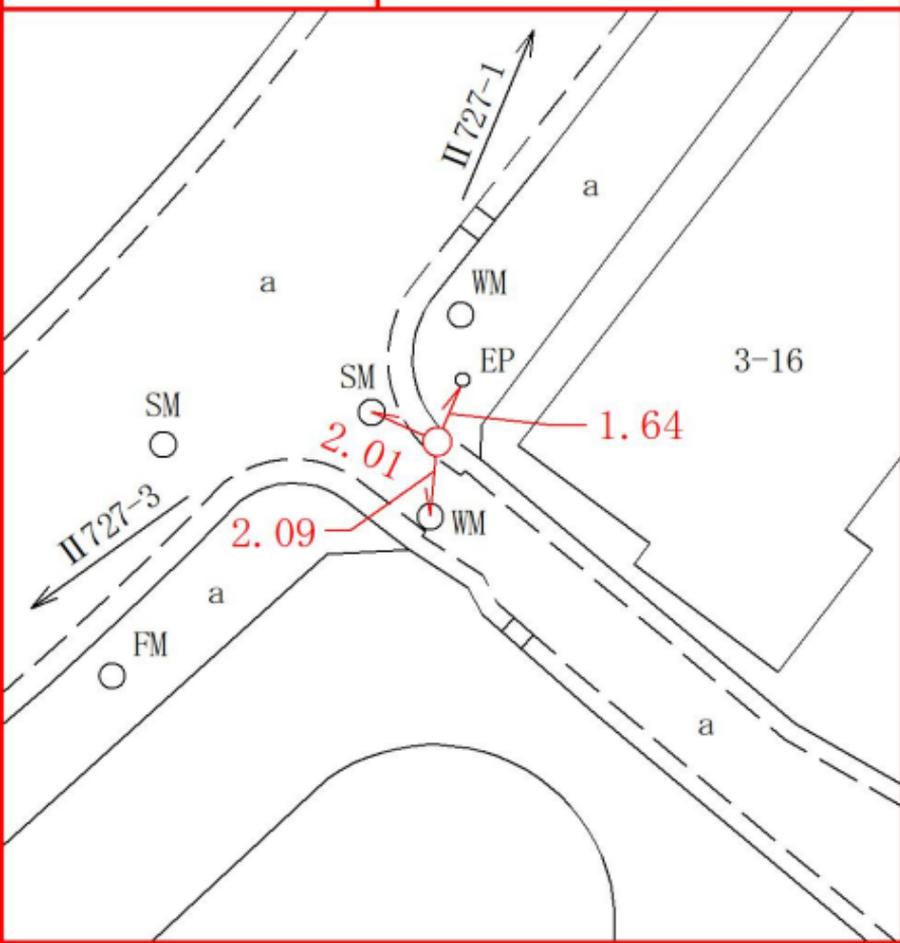

線 番 号	点 番 号	標 識 の 種 類	所 在 地
II 727	3	金属標・鋌・木杭 キザミ	戸塚区汲沢二丁目二三―一 地先
要 図			

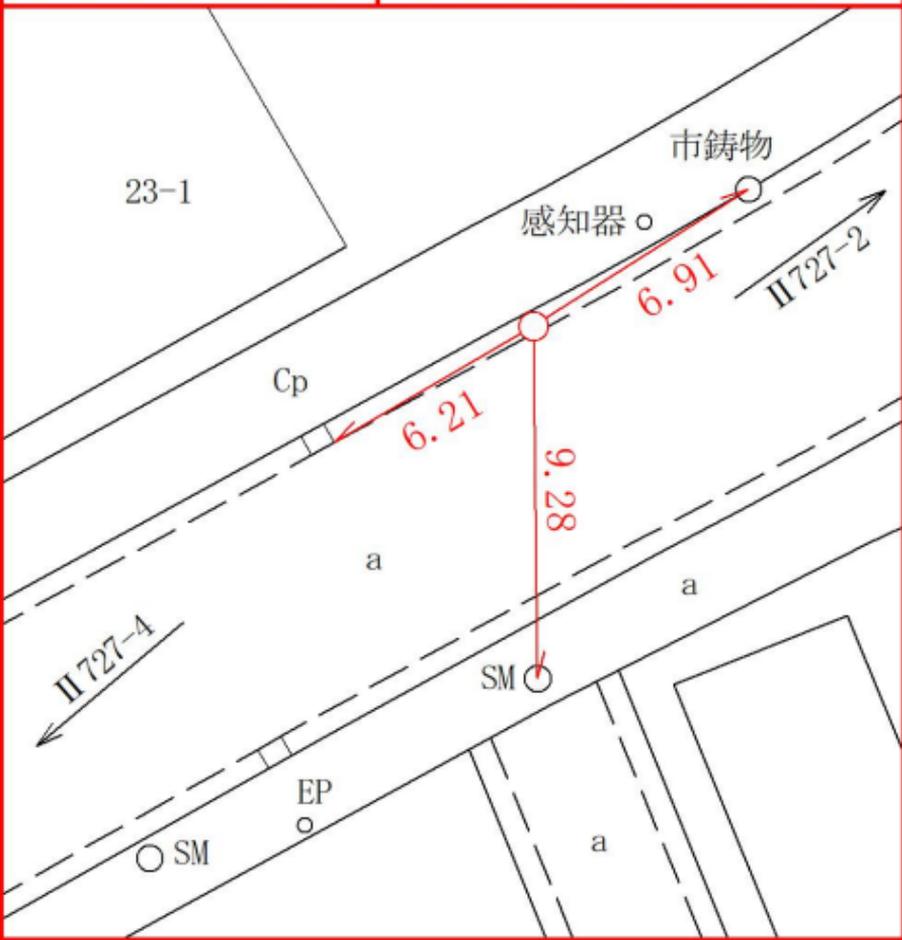

線番号	点番号	標識の種類	所在地	線番号	点番号	標識の種類	所在地
II 727	4	金属標・鋏・木杭 キザミ	戸塚区汲沢二丁目二七―三地先			金属標・鋏・木杭 キザミ	
要 図				要 図			

線番号	点番号	標識の種類	所在地	線番号	点番号	標識の種類	所在地
		金属標・鋏・木杭 キザミ・建物角	第一方位標			金属標・鋏・木杭 キザミ・避雷針	第二方位標
要 図				要 図			

線 番 号	点 番 号	標 識 の 種 類	所 在 地
II 727	5	<div style="border: 1px solid black; border-radius: 50%; padding: 5px; display: inline-block;">金属標</div> ・ 鋌 ・ 木杭 キザミ	戸塚区汲沢一丁目一一二地先
要 図			

線 番 号	点 番 号	標 識 の 種 類	所 在 地
II 727	6	<div style="border: 1px solid black; border-radius: 50%; padding: 5px; display: inline-block;">金属標</div> ・ 鋌 ・ 木杭 キザミ	戸塚区汲沢一丁目二一―一五地先
要 図			


線 番 号	点 番 号	標 識 の 種 類	所 在 地
II 727	7	<div style="border: 1px solid black; border-radius: 50%; padding: 5px; display: inline-block;">金属標</div> ・ 鋌 ・ 木杭 キザミ	戸塚区汲沢一丁目四〇―一 地先
要 図			
<p>The diagram illustrates the layout of utility lines II727-6 and II727-8. Line II727-6 runs north-south, while II727-8 runs east-west. Several markers are shown: 'SM' (metal markers) and 'G' (wooden stakes) are located along the lines. Three '市石' (stone markers) are positioned at specific points, with red lines and numerical labels indicating distances: 2.71, 3.07, and 5.35. Other markers include 'WM' and 'a'. A building labeled '40-1' is situated to the east of the lines.</p>			


線 番 号	点 番 号	標 識 の 種 類	所 在 地
II 727	8	<div style="border: 1px solid black; border-radius: 50%; padding: 5px; display: inline-block;">金属標</div> ・ 鋌 ・ 木杭 キザミ	戸塚区汲沢町一三〇一―八三地先
要 図			
<p>The map illustrates a road intersection and curve. Key features include:       <ul style="list-style-type: none"> <li><b>カーブミラー</b> (Curve mirror) at the top left curve.</li> <li><b>車止</b> (Stop sign) at two locations: one at the top right curve and one at the bottom left curve.</li> <li><b>SM</b> (Signpost) markers at the top left and bottom left curves.</li> <li><b>標識</b> (Sign) markers at the top right and bottom right curves.</li> <li><b>WM</b> (Water mark) marker at the top left curve.</li> <li><b>Distances</b> (in red): 5.49m from the top SM to the central junction, 6.25m from the central junction to the top right sign, and 3.03m from the central junction to the bottom right sign.</li> <li><b>Roads</b>: II 727-7 (top right), II 727-9 (bottom right), and 1301-83 (bottom left).</li> <li><b>Other</b>: 'a' labels are placed in various road sections.</li> </ul> </p>			

線 番 号	点 番 号	標 識 の 種 類	所 在 地
II 727	9	<div style="border: 1px solid black; border-radius: 50%; padding: 5px; display: inline-block;">金属標</div> ・ 鋌 ・ 木杭 キザミ	戸塚区汲沢町一三七六一一 地先
要 図			


線 番 号	点 番 号	標 識 の 種 類	所 在 地
II 727	10	<div style="border: 1px solid black; border-radius: 50%; padding: 5px; display: inline-block;">金属標</div> ・ 鋌 ・ 木杭 キザミ	戸塚区汲沢町二二八二一一二〇地先
要 図			
<p>The diagram illustrates a road intersection and surrounding area. Key features include:</p> <ul style="list-style-type: none"> <li>Road segments labeled II 727-9 and II 727-11.</li> <li>A building labeled 1282-120.</li> <li>Various markers: SM (Safety Marker), WM (Warning Marker), and a circled '標識' (Marker).</li> <li>Distances from the circled marker: 0.74 to the left, 2.90 to a nearby SM marker, and 6.53 to another SM marker.</li> <li>Labels for 'カーブミラー' (Curve Mirror) and 'a' are present.</li> </ul>			

線 番 号	点 番 号	標 識 の 種 類	所 在 地
-------------	-------------	-----------	-------------

II 727	11	<div style="border: 1px solid black; border-radius: 50%; padding: 5px; display: inline-block;">金属標</div> ・ 鋌 ・ 木杭 キザミ	戸塚区汲沢町一二五八地先
要 図			

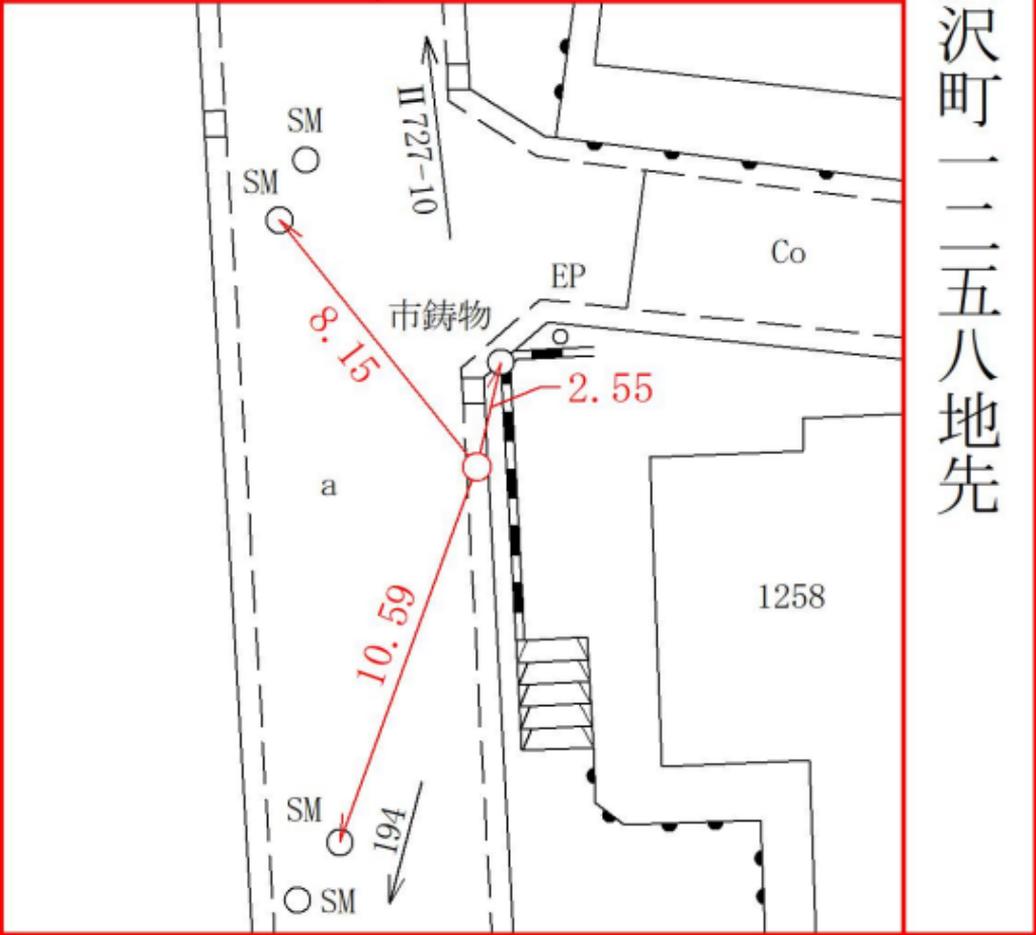

線番号	点番号	標識ノ種類	所在地
II 733	1	金属標・鋏・木杭 キザミ	金沢区富岡東一―一八―七番地先
要 図			

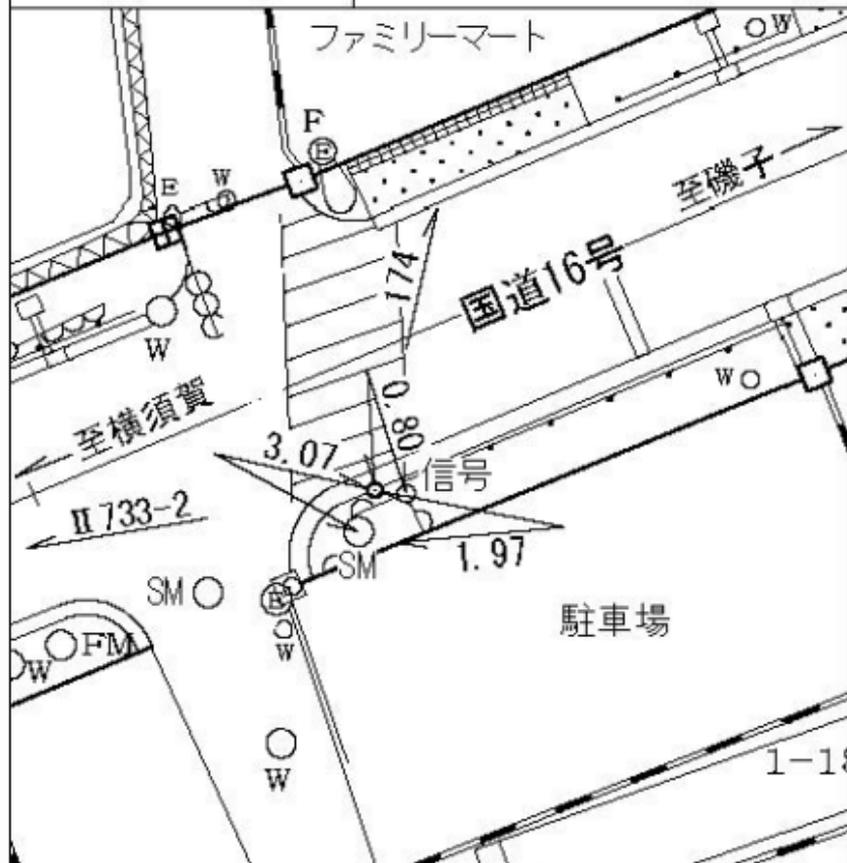

所在地

金沢区富岡東一―二四―一番地先

標識ノ種類

金属標・鋏・木杭

キザミ


点番号

2

線番号

II 733

要 図

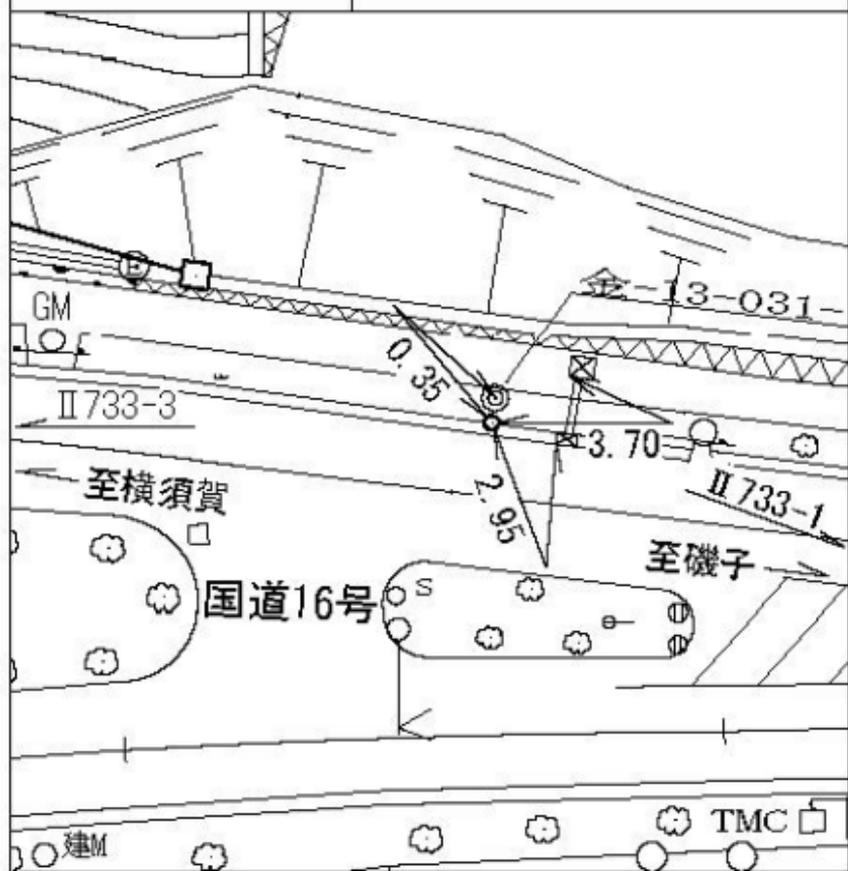

所在地

金沢区富岡東一―五二―二三番地先

標識ノ種類

金属標・鋏・木杭

キザミ


点番号

3

線番号

II 733

要 図

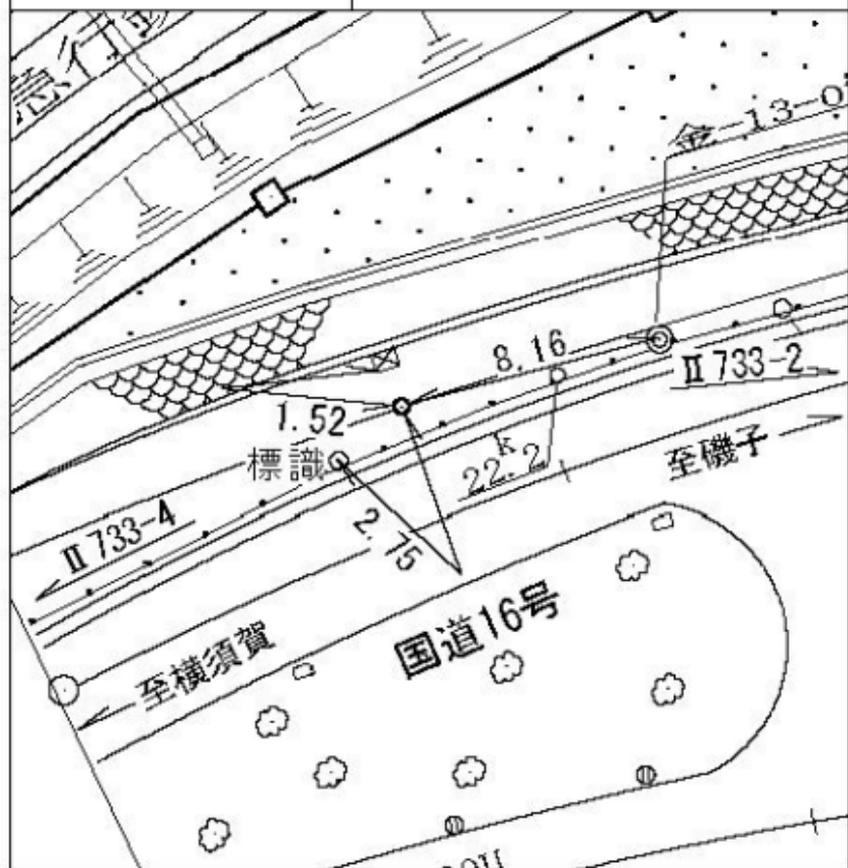



所在地

金沢区富岡東五-1-2番地先

標識ノ種類

金属標・鋏・木杭

キザミ


線番号

II 733

点番号

5

要 図

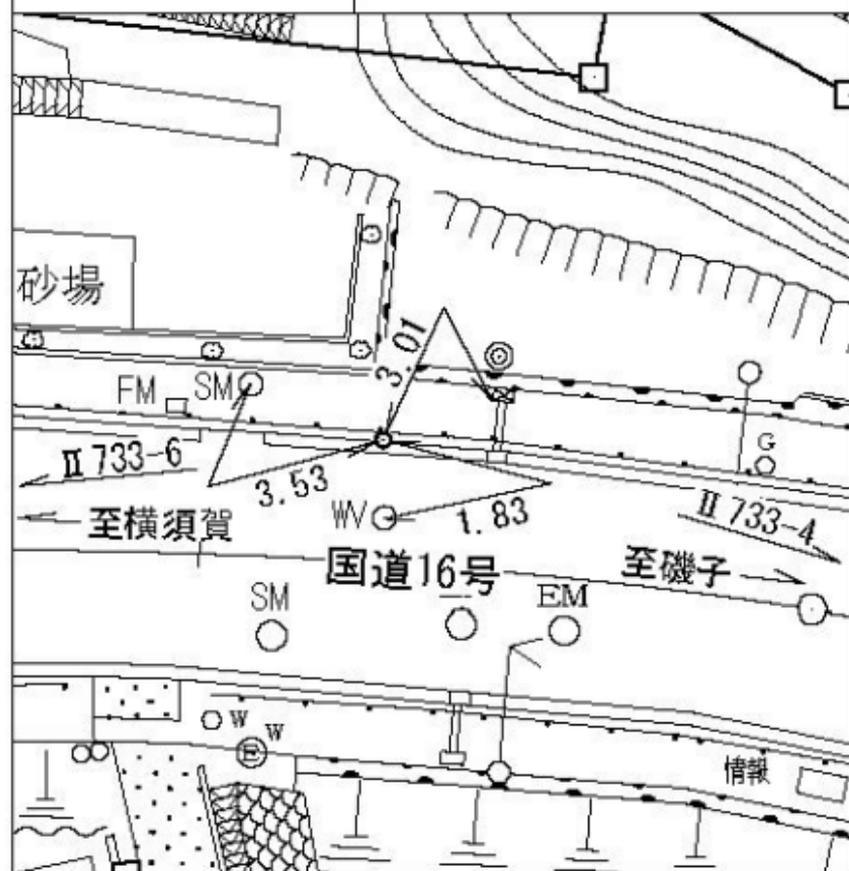



所在地

金沢区富岡東五一八番地先

標識ノ種類

点番号

線番号


金属標・鋏・木杭

7

II 733

キザミ

要 図

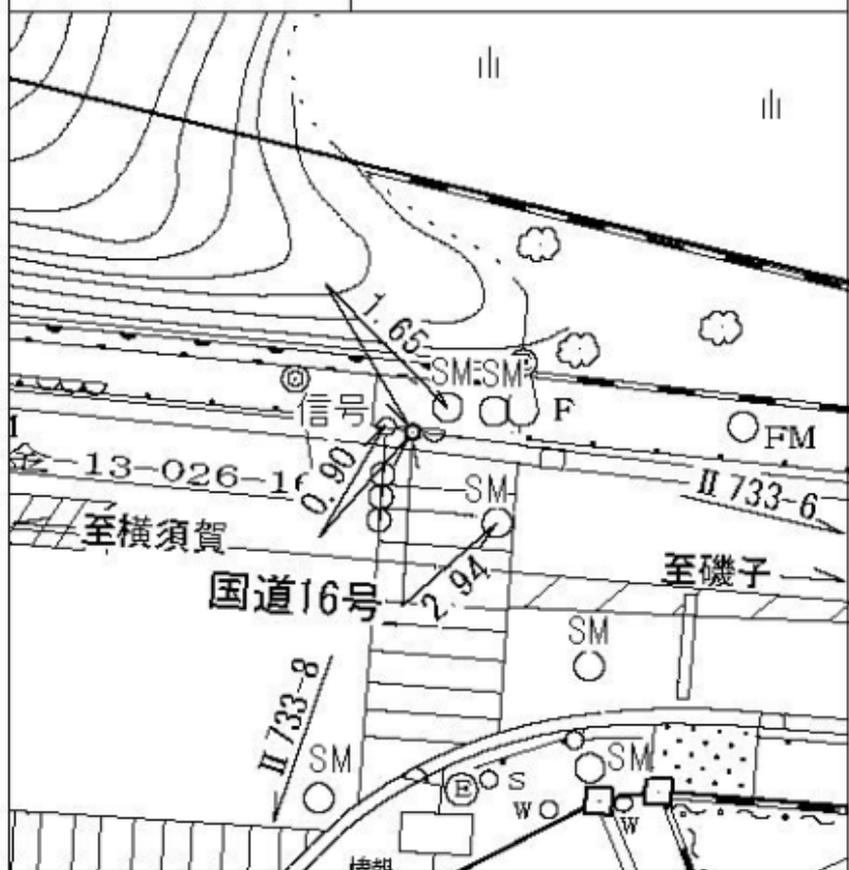



線番号	点番号	標識ノ種類	所在地
II 733	9	金属標・鋸・木杭 キザミ	金沢区富岡東三―一九番地先
要 図			



線番号	点番号	標識ノ種類	所在地
II 733	10	金属標・鋸・木杭 キザミ	金沢区並木一―五番地先
要 図			

所在地

金沢区富岡東二一五一二七番地先

標識ノ種類

金属標・鋸・木杭

キザミ

線番号

II 733

点番号

11

要

図



所在地

金沢区長浜一―一九―一番地先

標識ノ種類

金属標・鋳・木杭

キザミ


点番号

1

線番号

II 734


要 図

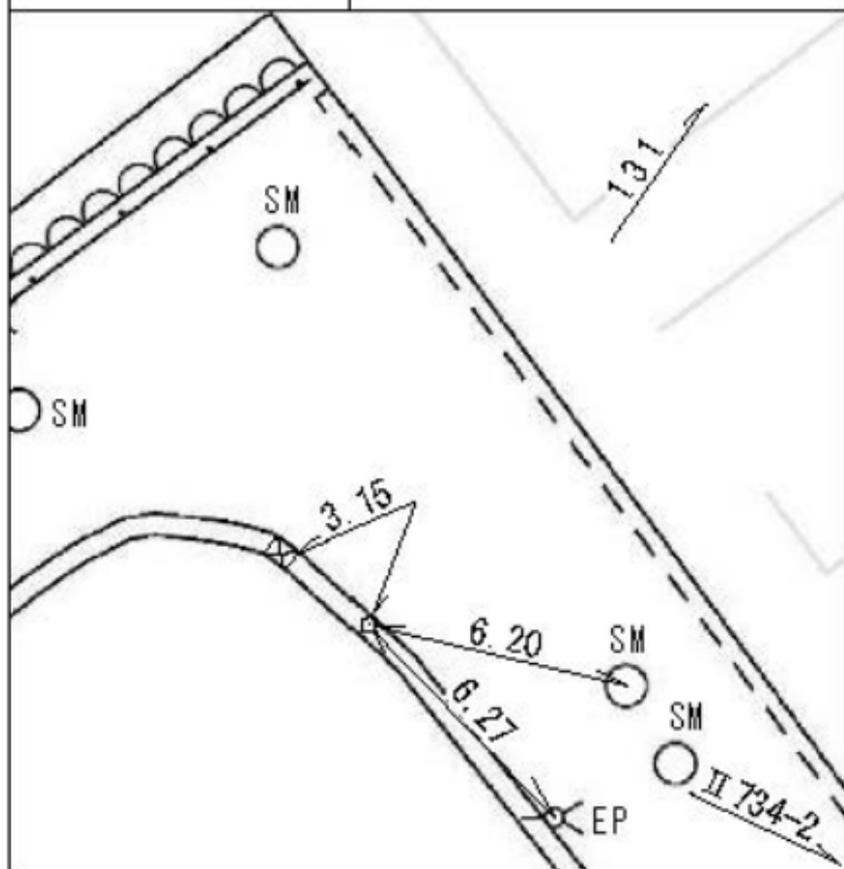

線番号	点番号	標識ノ種類	所在地
-----	-----	-------	-----


II 734	2	金属標 • 鋸 • 木杭 キザミ	金沢区長浜一―二三―一番地先
--------	---	---------------------	----------------

要	図		
---	---	--	--

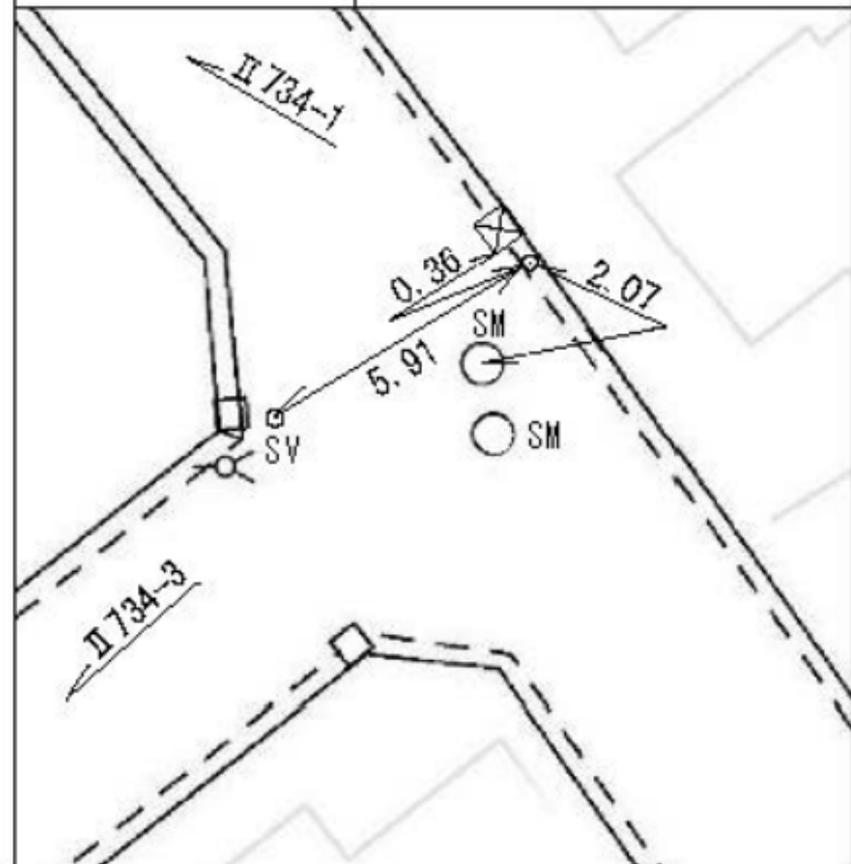

金沢区長浜一―二三―一番地先

線番号	点番号	標識ノ種類	所在地
II 734	3	金属標・鋸・木杭 キザミ	金沢区長浜一―二〇―二五番地先
要 図			

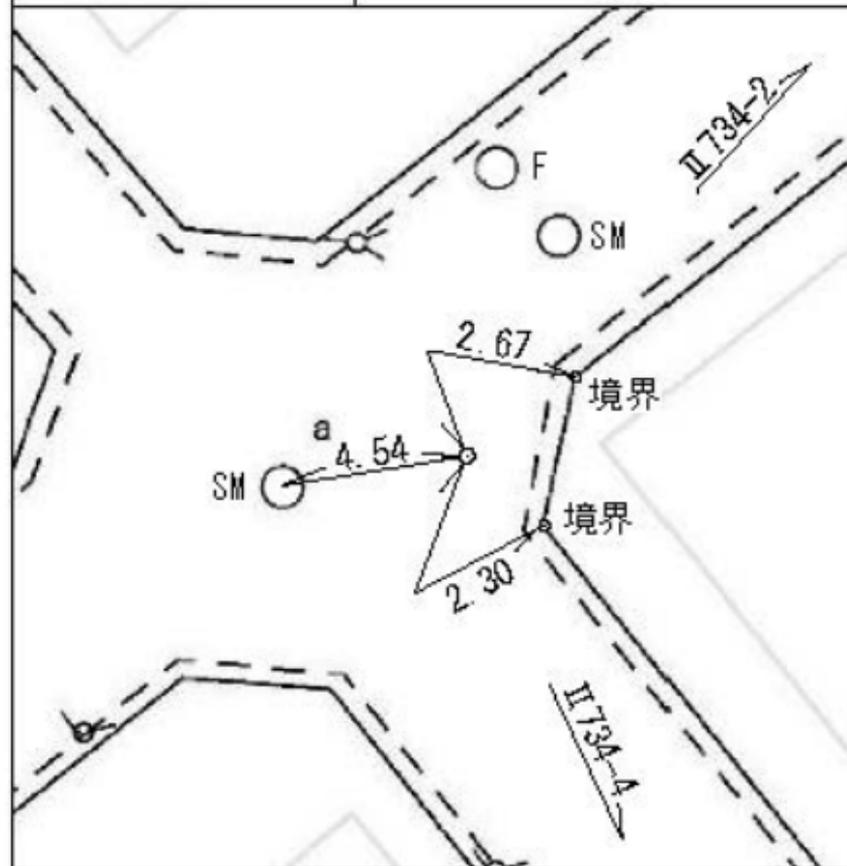


線番号	点番号	標識ノ種類	所在地
II 734	4	金属標・鋸・木杭 キザミ	金沢区長浜一―一五―一五番地先
要 図			
<p>The diagram illustrates a road intersection. A dashed line, labeled II 734-3, runs from the top-left towards the center. A solid line, labeled II 734-5, runs from the bottom-left towards the top-right. They intersect at a point labeled 'P'. A distance of 1.45 is marked along the solid line from a point to 'P'. A distance of 5.98 is marked along a line connecting 'P' to a circular marker labeled 'SM' located above the intersection. A distance of 6.40 is marked along the solid line from 'P' to another circular marker labeled 'SM' located below the intersection. There are also 'X' marks on the solid line near the intersection and further down.</p>			


線番号	点番号	標識ノ種類	所在地
II 734	5	金属標・鋌・木杭 キザミ	金沢区長浜二一四一七番地先
要 図			
<p>The diagram is a site plan showing a road intersection. The road on the left is labeled II 734-4 and II 734-6. Several survey points are marked with circles and labeled: 'Co' (top left), 'SM' (top left, middle left, middle right, bottom left), and 'a' (middle right). A point labeled 'EP' is marked with a triangle. Distances are indicated with arrows: 3.55 from the bottom-left SM to EP, 2.60 from EP to a point marked with a triangle, and 0.13 from that triangle to another point marked with a triangle. Dashed lines represent boundaries or roads.</p>			

線番号	点番号	標識ノ種類	所在地
II 734	6	金属標 ● 鋏 ● 木杭 キザミ	金沢区長浜一―一四―八番地先
要 図			
<p>The diagram is a site plan showing a triangular plot bounded by dashed lines. The top boundary is labeled 'II 734-5' and the bottom boundary is labeled 'II 734-7'. A point 'EP' is marked on the top boundary. A distance of '0.87' is indicated from the top vertex to 'EP'. A distance of '1.68' is indicated from 'EP' to a point on the right boundary. A distance of '3.29' is indicated from the top vertex to a point on the left boundary. Two points labeled 'SM' are shown inside the plot, one with a circle around it and one without.</p>			


線番号	点番号	標識ノ種類	所在地
II734	7	金属標・鋸・木杭 キザミ	金沢区長浜二―二―一七番地先
要 図			

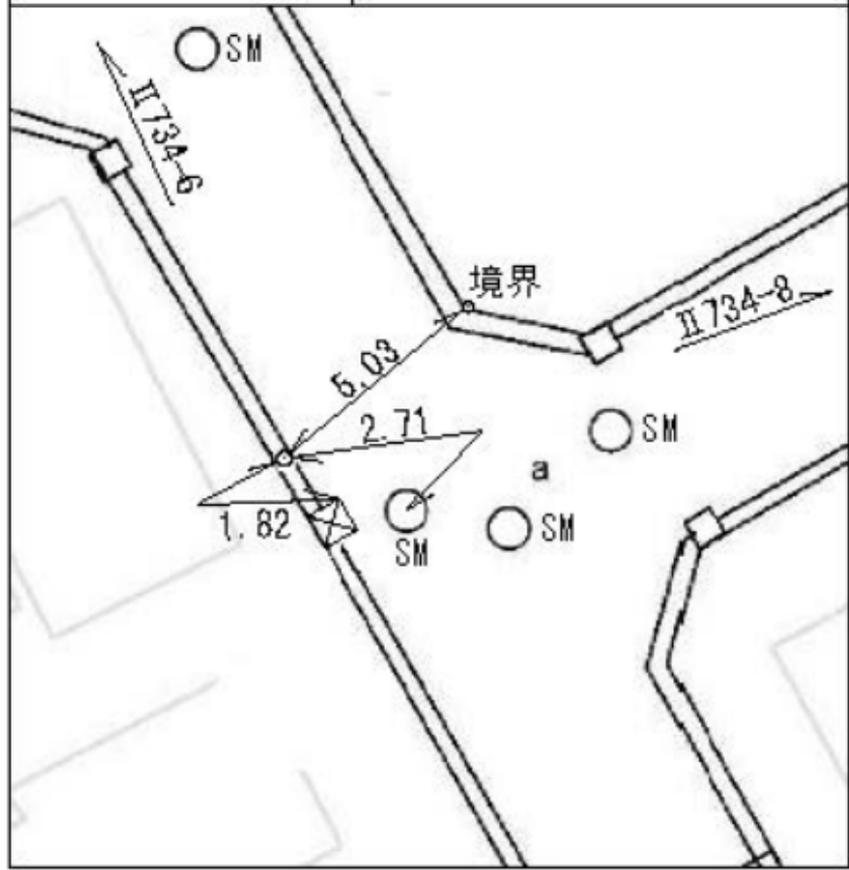

線番号	点番号	標識ノ種類	所在地
II 734	8	金属標 ● 鋸 ● 木杭 キザミ	金沢区長浜二―二―二番地先
要 図			

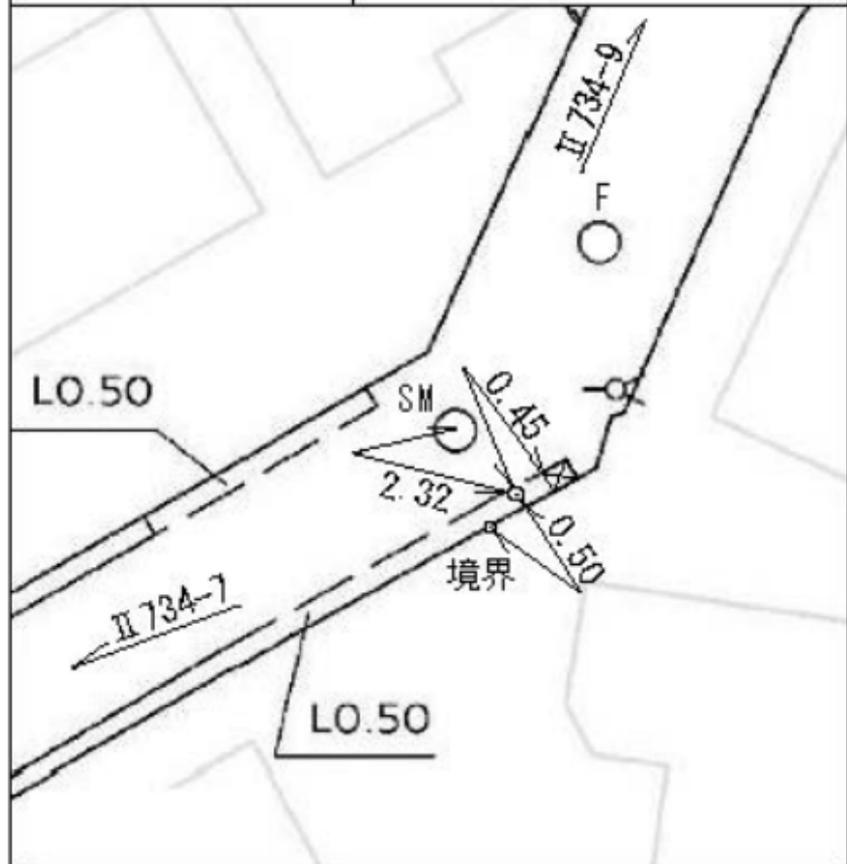

線番号	点番号	標識ノ種類	所在地
II 734	9	金属標 ● 鋸 ● 木杭 キザミ	金沢区長浜二一七一番地先
要 図			

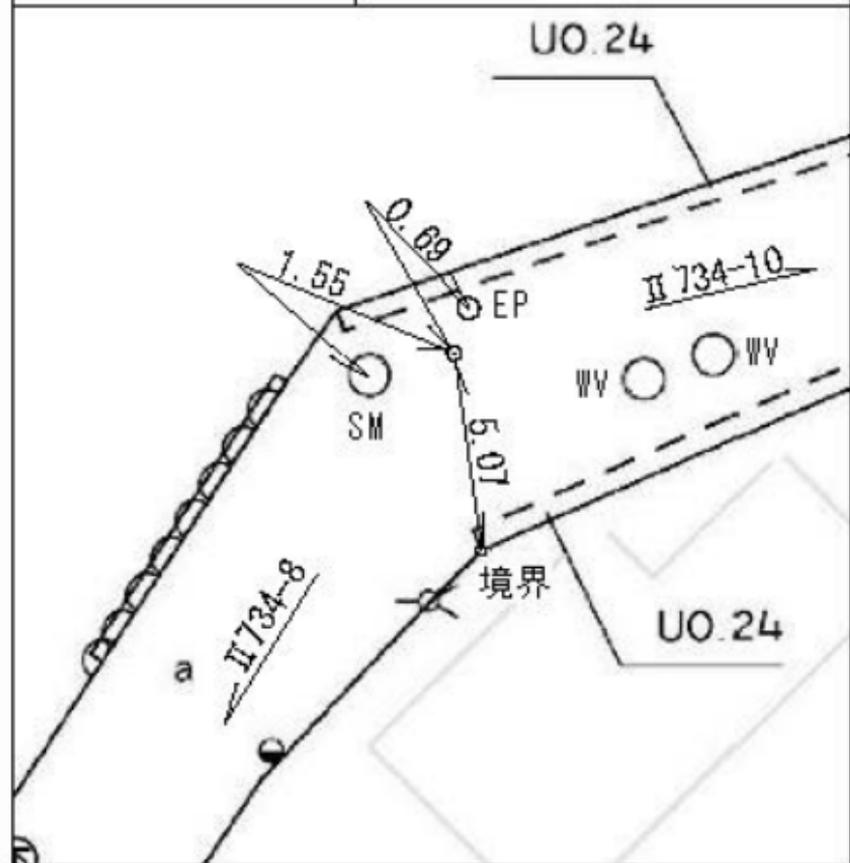

線番号	点番号	標識ノ種類	所在地
II 734	10	金属標 ● 鋸 ● 木杭 キザミ	金沢区長浜二―二―番地先
要 図			

線番号	点番号	標識ノ種類	所在地
Ⅱ 734	11	金属標 • 鋸 • 木杭 キザミ	金沢区長浜九四番地先
要 図			

線番号	点番号	標識ノ種類	所在地
II 734	12	金属標・鋸・木杭 キザミ	金沢区長浜一四番地先
要 図			


線番号	点番号	標識ノ種類	所在地
Ⅱ 734	13	金属標・鋸・木杭 キザミ	金沢区並木三―三番地先
要 図			
<p>             至国道16号              なぎさ団地前交差点              境界              信号              至並木第四小学校              Ⅱ 734-12              Ⅱ 734-14              SM ○      SM ○      SM ○              1.11              5.13              1.13           </p>			

線番号	点番号	標識ノ種類	所在地
II 734	14	金属標 • 鋸 • 木杭 キザミ	金沢区並木三ー七一一番地先
要 図			

線番号	点番号	標識ノ種類	所在地
-----	-----	-------	-----

II 734	15	<div data-bbox="401 344 598 437" style="border: 1px solid black; border-radius: 50%; padding: 2px; display: inline-block;">金属標</div> ・鋏・木杭	金沢区並木三―一―番地先
要 図		キザミ	

並木第四小学校

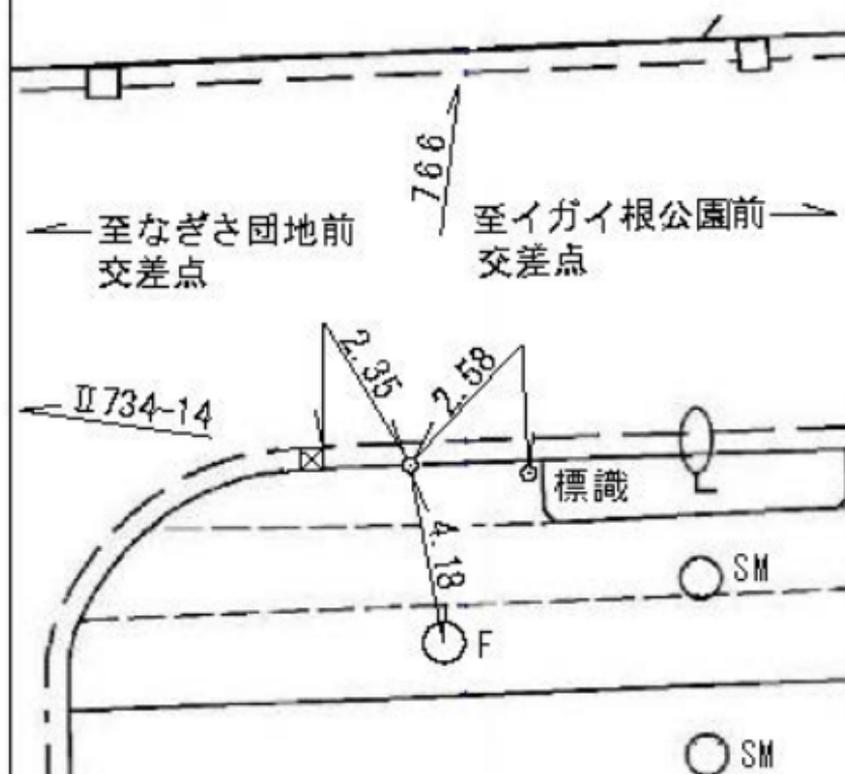

# 二次節点 点の記

線番号	点番号	標識ノ種類	所在地	線番号	点番号	標識ノ種類	所在地
II 736	1	金属標。鋸。木杭 キザミ	旭区上川井町二二八五―一 番地先	II 736	2	金属標。鋸。木杭 キザミ	旭区上川井町九―一 番地先
要 図							
要 図							
II 736	3	金属標。鋸。木杭 キザミ	旭区上川井町三〇―二 番地先			金属標。鋸。木杭 キザミ	
要 図							

備考 電子基準点のみを既知点とした基準点

# 二次節点 点の記

線番号	点番号	標識ノ種類	所在地	線番号	点番号	標識ノ種類	所在地
II 737	1	金属標。鋸。木杭 キザミ	旭区川井本町九四一―一 番地先	II 737	2	金属標。鋸。木杭 キザミ	旭区下川井町三二一六―一 八番地先
要 図				要 図			
II 737	3	金属標。鋸。木杭 キザミ	旭区下川井町三二〇〇―一 八番地先	線番号	点番号	標識ノ種類	所在地
要 図				要 図			

備考 電子基準点のみを既知点とした基準点

# 二次節点 点の記

線番号	点番号	標識ノ種類	所在地	線番号	点番号	標識ノ種類	所在地
II 738	1	金属標。鋸。木杭 キザミ	緑区上山二丁目三八二―五番地先	II 738	2	金属標。鋸。木杭 キザミ	緑区上山二丁目四〇三―一番地先
要 図				要 図			
線番号	点番号	標識ノ種類	所在地	線番号	点番号	標識ノ種類	所在地
		金属標。鋸。木杭 キザミ				金属標。鋸。木杭 キザミ	
要 図				要 図			

備考 電子基準点のみを既知点とした基準点

### 横浜市公共基準点成果表

種別 二次本点                      メッシュ番号 [ LD83-2 - 19 ]  
 点番号 II738-3                      事業種別 基準点設置作業

所在地 緑区白山二丁目885-1番地先  
 設置年月 令和 7 年 9 月  
 廃止年月 年 月

X= -54598.162  
 Y= -25257.188  
 H= 11.603

視準点の名称	方向角			距離 m	標高 m	ジオイド高 m
	°	'	''			
1 II738-2	283	12	24	239.193	11.793	37.020
2						
3						
4						
第一方位標	23	25	29			
第二方位標	102	07	47			
第三方位標	279	02	24			

備考

#### 参考資料 (測地成果2024)

この測量成果は国土交通省国土地理院の助言を受けたものである。(承認番号) 令7関公第332号  
 電子基準点のみを既知点とした基準点

※公道以外に設置されている基準点を使用して観測を行う場合には土地利用者の了解を得てください

### 二次本点 点の記




線番号	点番号	標識ノ種類	所在地	線番号	点番号	標識ノ種類	所在地
II738	3	金属標。鋏。木杭 キザミ	緑区白山二丁目八八五-1地先			金属標。鋏。木杭 キザミ。避雷針	第一方位標
要 図					要 図		
		金属標。鋏。木杭 キザミ。避雷針	第二方位標			金属標。鋏。木杭 キザミ。避雷針	第三方位標
要 図					要 図		

# 二次節点 点の記

線番号	点番号	標識ノ種類	所在地	線番号	点番号	標識ノ種類	所在地
II 739	1	金属標。鋸。木杭 キザミ	青葉区奈良四丁目六一番地先	II 739	2	金属標。鋸。木杭 キザミ	青葉区奈良四丁目六一三番地先
要 図				要 図			
線番号	点番号	標識ノ種類	所在地	線番号	点番号	標識ノ種類	所在地
II 739	3	金属標。鋸。木杭 キザミ	青葉区奈良三丁目二一〇番地先			金属標。鋸。木杭 キザミ	
要 図				要 図			

備考 電子基準点のみを既知点とした基準点

# 二次節点 点の記

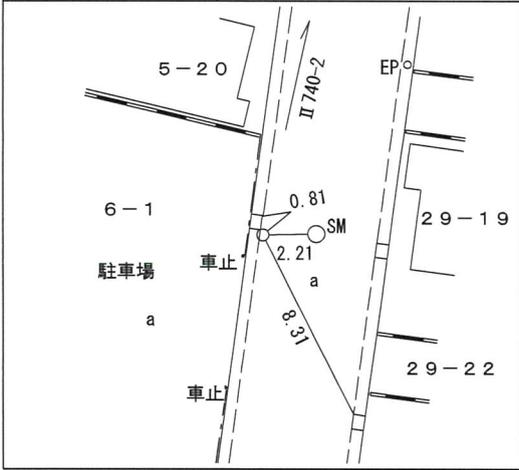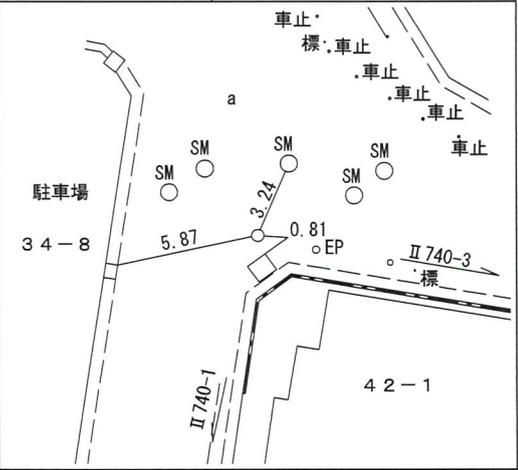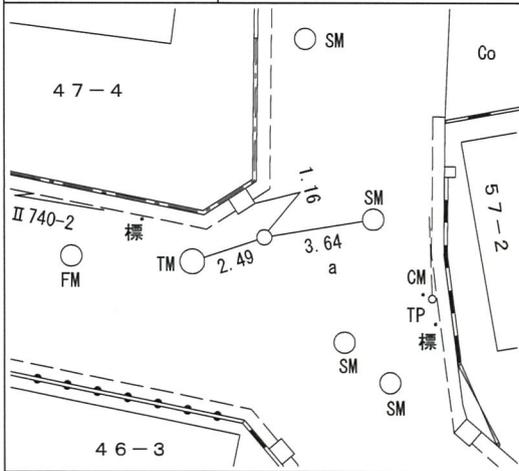線番号	点番号	標識ノ種類	所在地	線番号	点番号	標識ノ種類	所在地
II 740	1	金属標。鋸。木杭	瀬谷区宮沢二丁目六一番地先	II 740	2	金属標。鋸。木杭	瀬谷区宮沢二丁目四二一番地先
要	図	キザミ		要	図	キザミ	
							
II 740	3	金属標。鋸。木杭	瀬谷区宮沢二丁目四七四番地先			金属標。鋸。木杭	
要	図	キザミ		要	図	キザミ	
							

備考 電子基準点のみを既知点とした基準点

# 二次節点 点の記

線番号	点番号	標識ノ種類	所在地	線番号	点番号	標識ノ種類	所在地
Ⅱ 741	1	金属標。鋳。木杭 キザミ	瀬谷区橋戸二丁目三一四番地先	Ⅱ 741	2	金属標。鋳。木杭 キザミ	瀬谷区北新二四一九番地先
要 図				要 図			
Ⅱ 741	3	金属標。鋳。木杭 キザミ	瀬谷区下瀬谷二丁目一四一六番地先			金属標。鋳。木杭 キザミ	
要 図				要 図			

備考 電子基準点のみを既知点とした基準点