


# 太田橋補修工事に伴う航路規制の変更について（お知らせ）

平素より道路事業に関し、ご協力を賜りありがとうございます。  
この度、太田橋補修工事に伴い足場を設置していますが、一部施工計画の変更が生じたことから、**航路規制の変更を行います。**  
なお、工事に関しましてご不明な点、お気づきの点等がございましたら、施工業者までご連絡ください。引き続き、ご協力の程よろしくお願い申し上げます。


## 記

- |            |   |
|------------|---|
| 1. 工 事 件 名 | 太田橋補修工事   |
| 2. 工 事 場 所 | 中区黄金町二丁目10番地先から末吉町三丁目13番地先まで  |
| 3. 工 事 概 要 | 塗装塗替等   |
| 4. 工 事 予 定 | 平成31年7月末まで（予定・変更なし）   |
| 5. 規 制 期 間 | ①平成31年1月24日～5月上旬（予定）<br>側径間規制（参考図のとおり）<br>②平成31年5月上旬～6月中旬（予定）<br>側径間＋中央径間半断面規制（参考図のとおり）<br>③平成31年6月中旬～7月末（予定）<br>側径間＋中央径間半断面規制（参考図のとおり） |
| 6. 発 注 者   | 横浜市 道路局 建設部 橋梁課<br>電 話：045-671-2789<br>設 計 担 当 者：根本、内田  |
| 7. 監 督 者   | 横浜市 中土木事務所 道路係<br>電 話：045-641-7681<br>担 当 監 督 員：西山、原木   |
| 8. 施 工 業 者 | アオヤマ・サカエ建設共同企業体<br>電 話：045-391-0709<br>現 場 代 理 人：株式会社アオヤマ 青山経二  |


## 9. 位 置 図

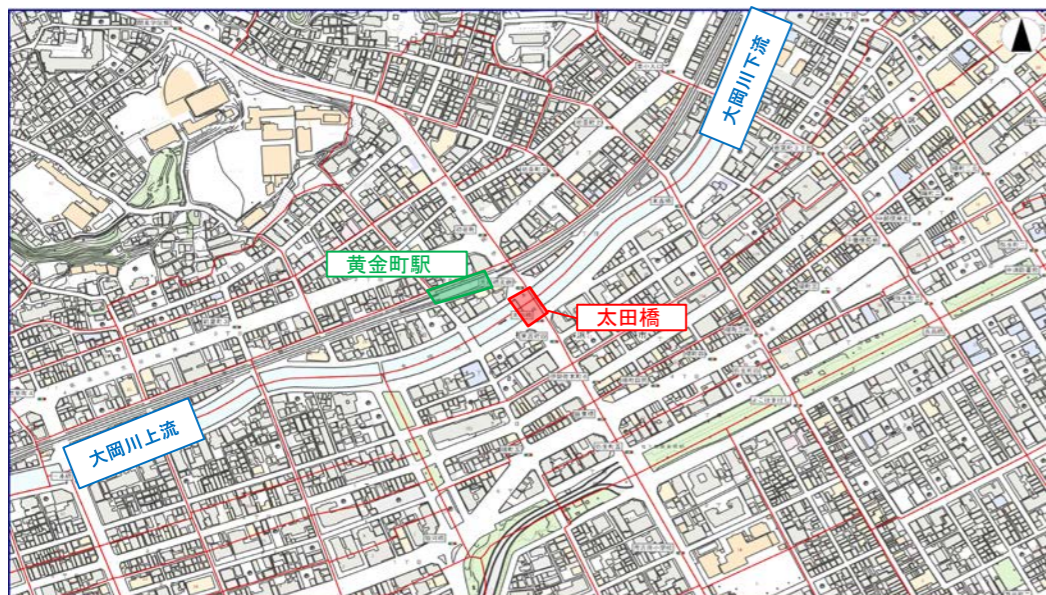

- ① パターン：側方径間規制  
規制期間：平成31年1月24日から5月上旬まで（予定）  
※大岡川上流から下流を見た場合

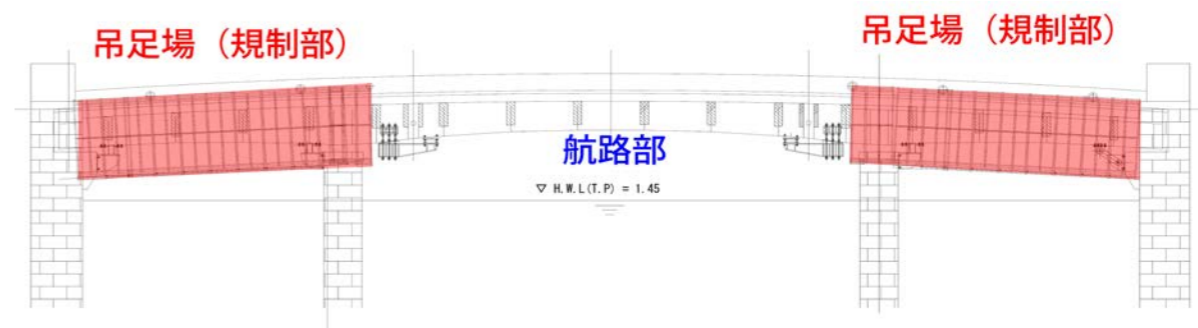

- ② パターン：側径間＋中央径間規制  
規制期間：平成31年5月上旬から6月中旬まで（予定）  
※大岡川上流から下流を見た場合

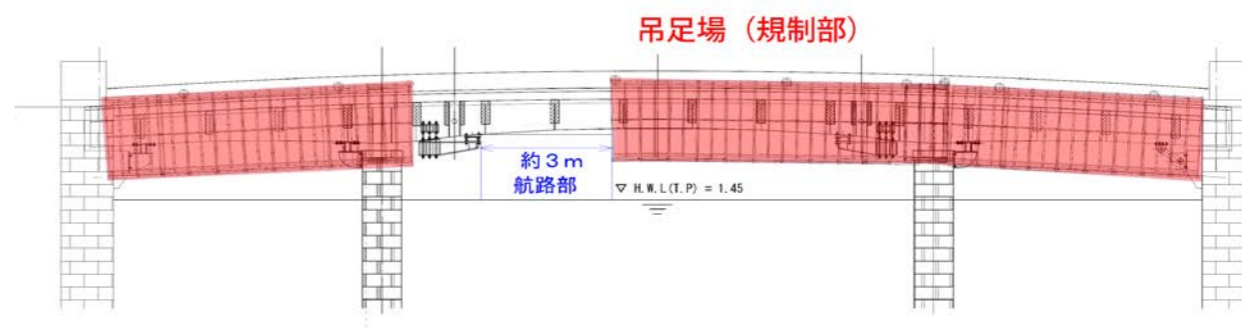

- ③ パターン：側径間＋中央径間規制  
規制期間：平成31年6月中旬から7月末まで（予定）  
※大岡川上流から下流を見た場合

