


旧

戸塚駅方面

本郷台駅方面

原宿方面

金沢公田方面

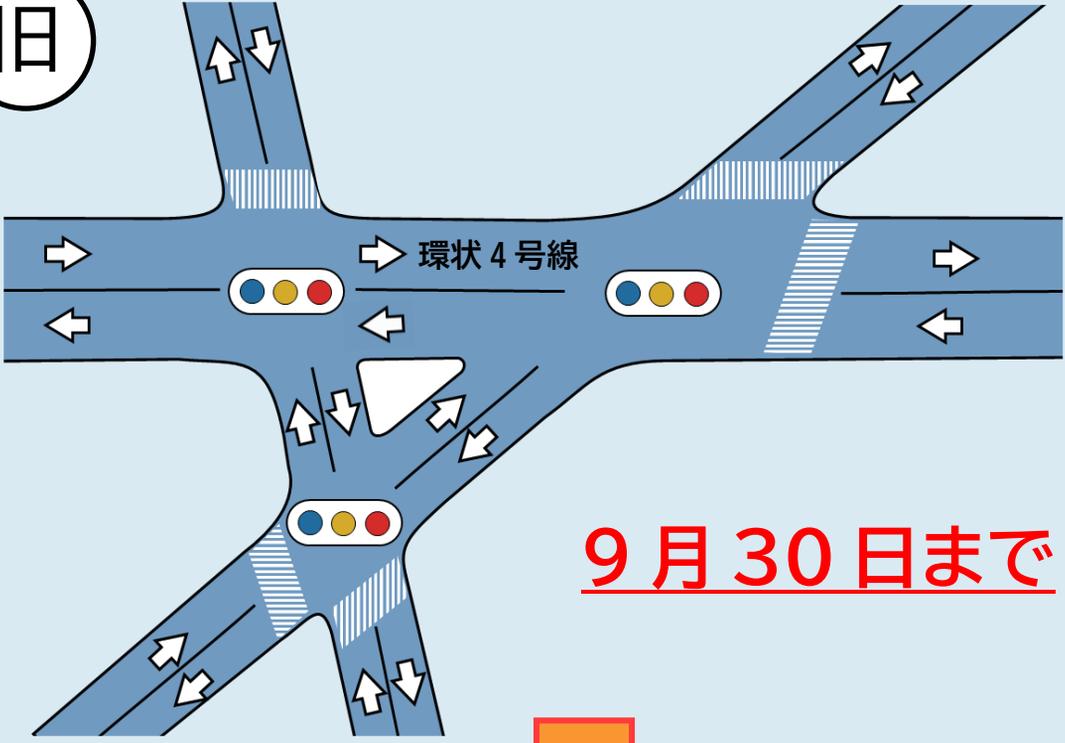

9月30日まで




新

戸塚駅方面

本郷台駅方面

原宿方面

金沢公田方面

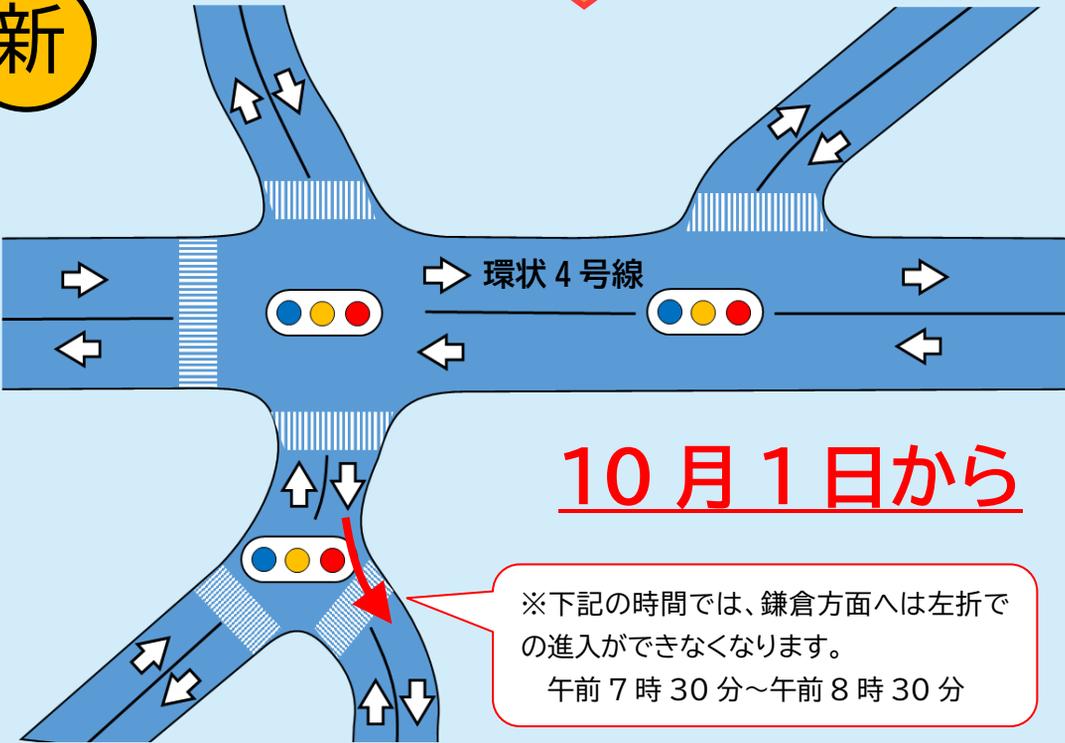

10月1日から

※下記の時間では、鎌倉方面へは左折での進入ができなくなります。
午前7時30分～午前8時30分

大船駅方面

鎌倉方面