
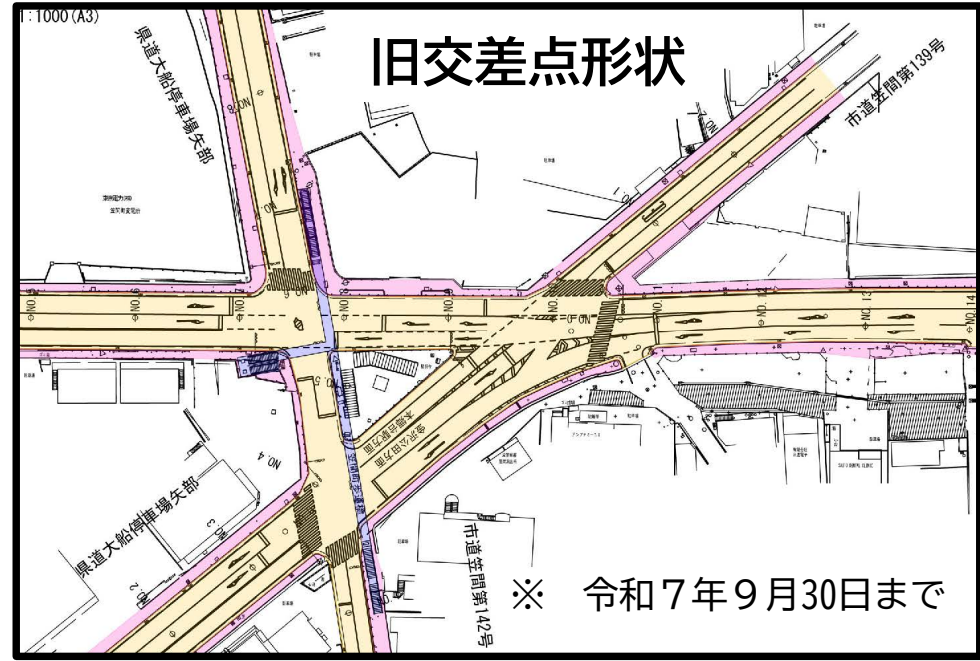


令和8年度工事予定

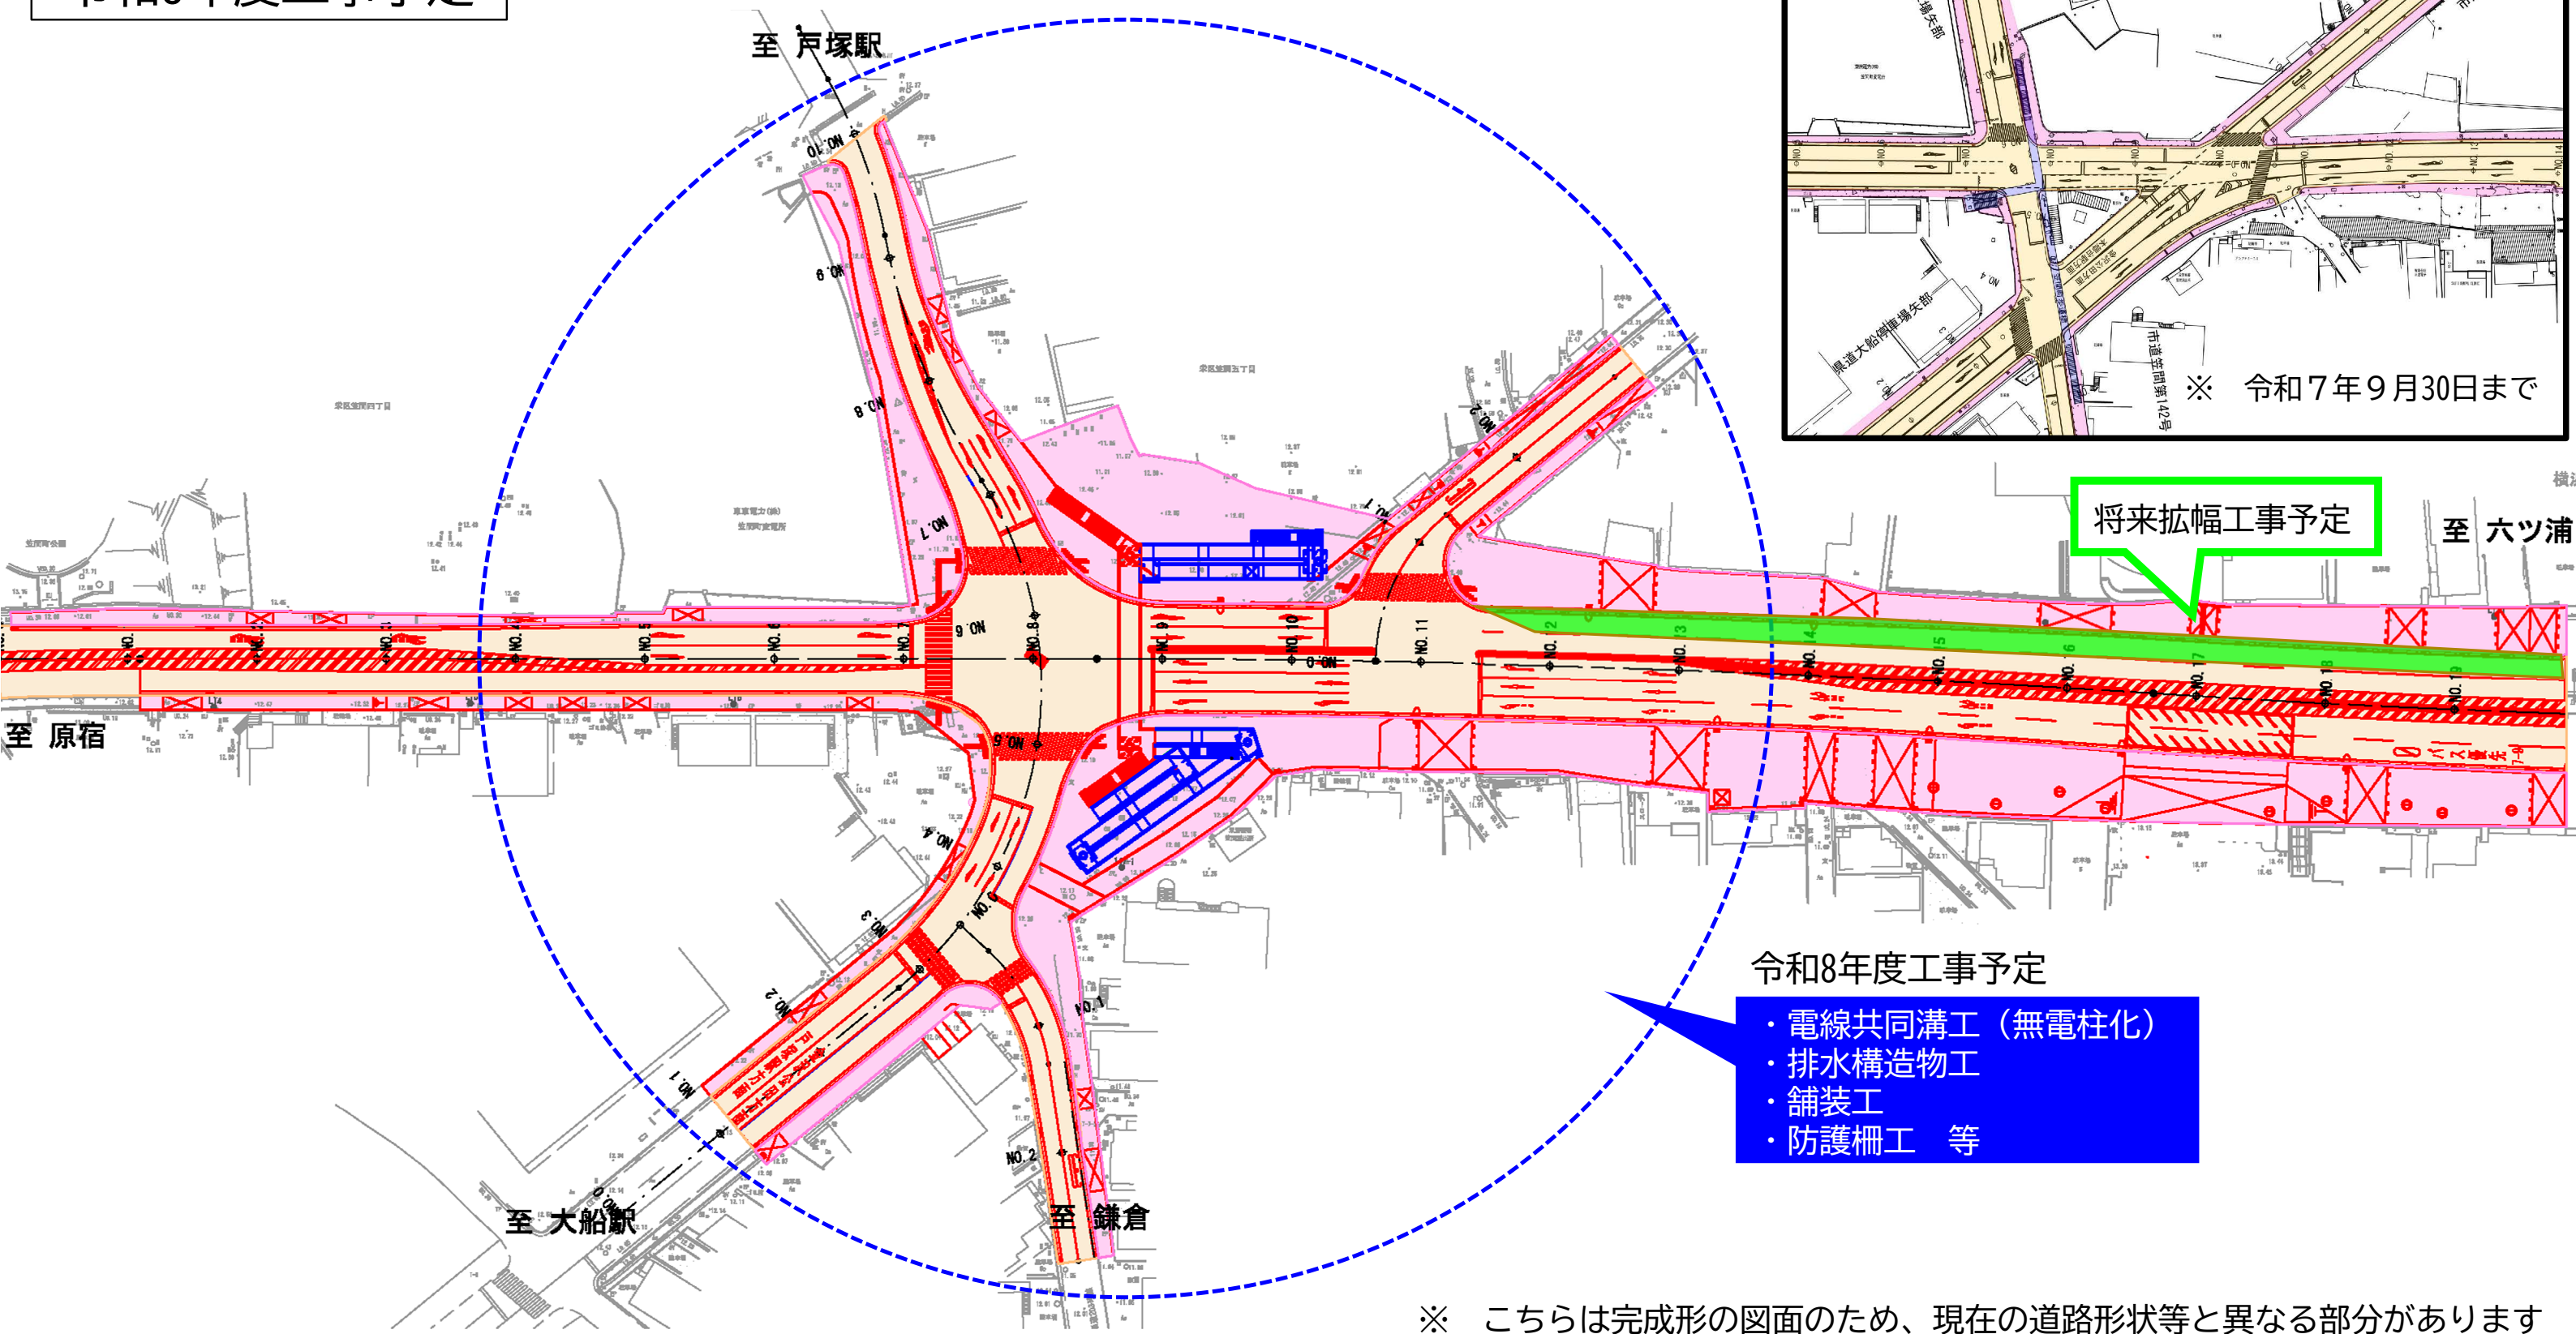

※ こちらは完成形の図面のため、現在の道路形状等と異なる部分があります