

事業者資料の誤りについて

平成 28 年 2 月 9 日第 15 回環境影響評価審査会において、弊社が提出しました事業者資料の一部内容に誤りがありました。誤りの箇所は以下に示す最大着地濃度出現位置を示した円と赤字箇所です。

平成 29 年 2 月

【正】

30 頁

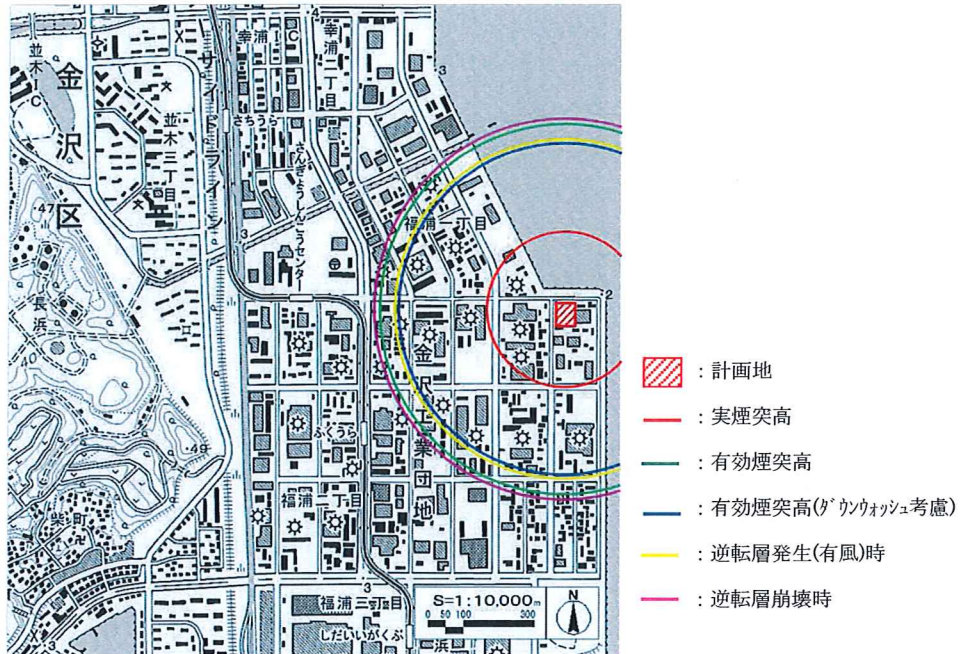


図-6(1) 予測条件別大気質最大着地濃度出現位置(一時間値) 二酸化窒素

【誤】

30 頁


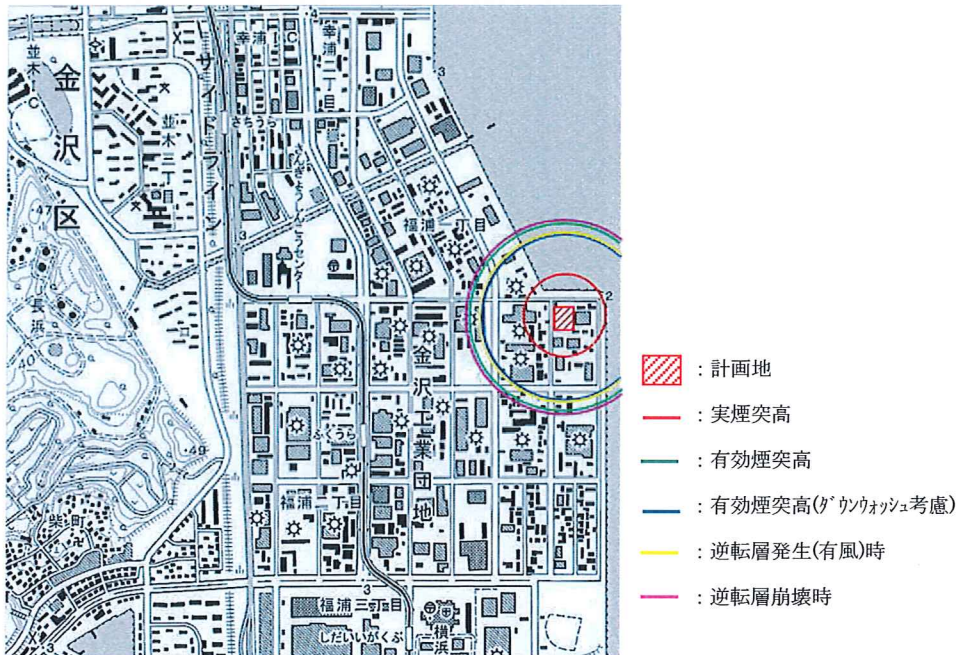


図-6(1) 予測条件別大気質最大着地濃度出現位置(一時間値) 二酸化窒素

【正】


31 頁

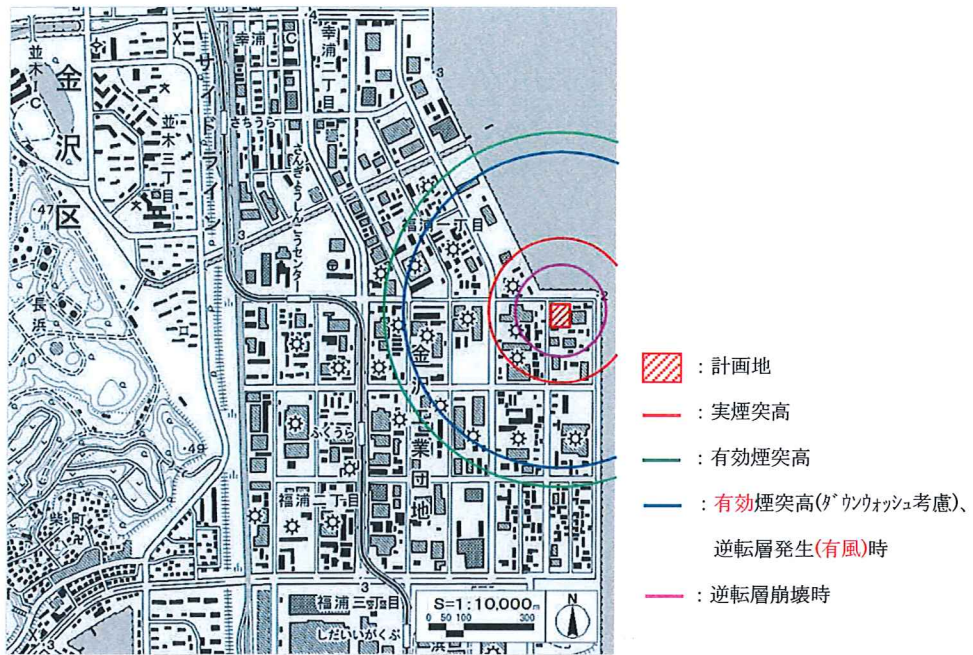

図一 6 (2) 予測条件別大気質最大着地濃度出現位置(一時間値) 二酸化窒素以外の項目

【誤】

31 頁

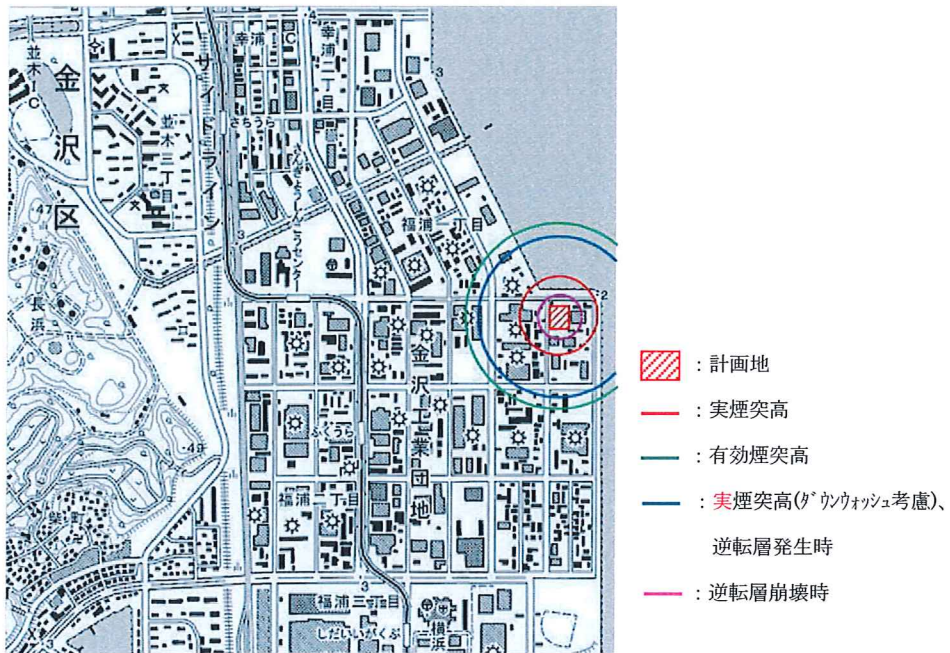

図一 6 (2) 予測条件別大気質最大着地濃度出現位置(一時間値) 二酸化窒素以外の項目