


深淺測量 等深線圖 (1/3)
A1: S=1/1,000 (A3: S=1/2,000)

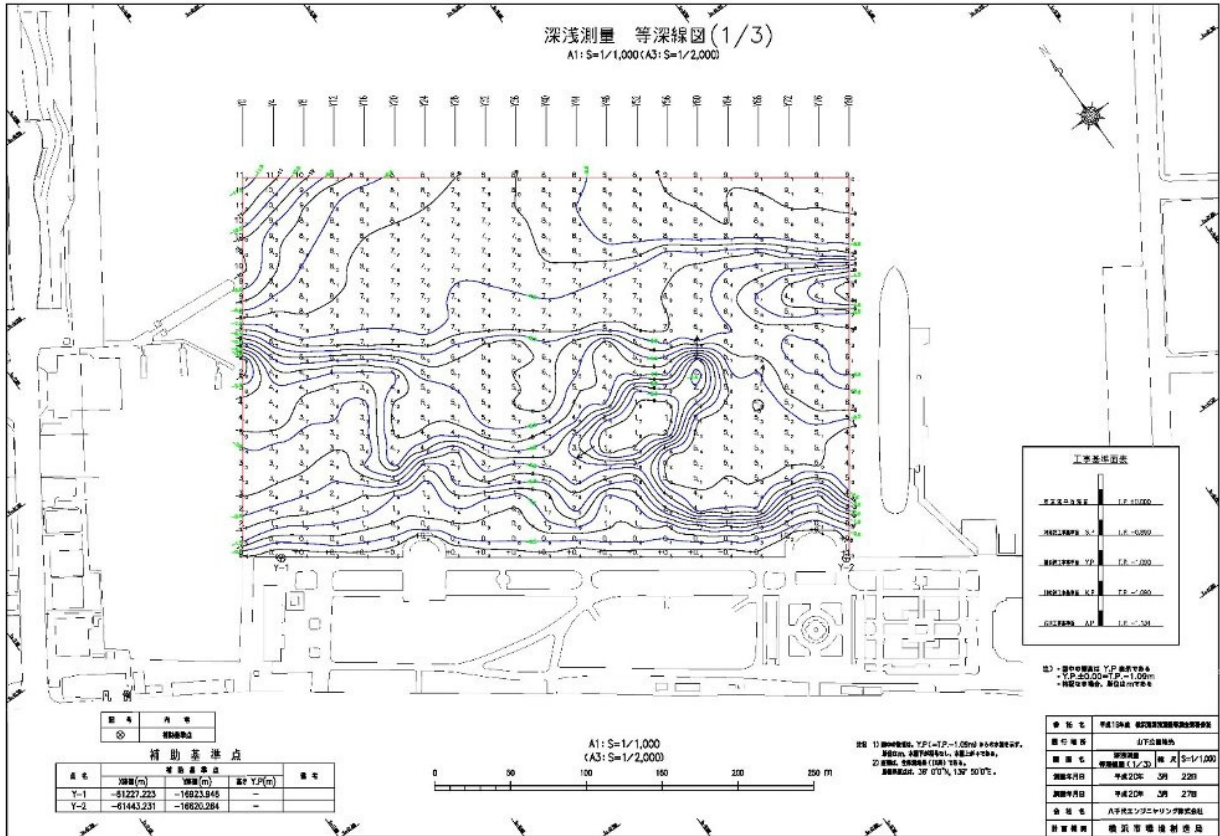

標高	内容
◎	補助基準点

点名	標高(m)	補助基準点	備考
Y-1	-81227.223	-16823.945	-
Y-2	-81443.231	-16820.984	-

A1: S=1/1,000
(A3: S=1/2,000)

0 50 100 150 200 250 m


工事基準面表



