
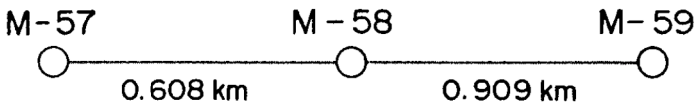


|               |                                                                                    |     |         |
|---------------|------------------------------------------------------------------------------------|-----|---------|
| 標 識 番 号       | M - 58                                                                             |     |         |
| 所 在 地         | 青葉区上谷本町109 神奈川県立あおば支援学校                                                            |     |         |
| 敷地所有者         | 神奈川県                                                                               | 地 目 | 公有地     |
| 標 識 種 類       | 標石 ・ 金属標                                                                           | 埋 設 | 地上 ・ 地中 |
| 隣 接 点 と の 離 距 |  |     |         |

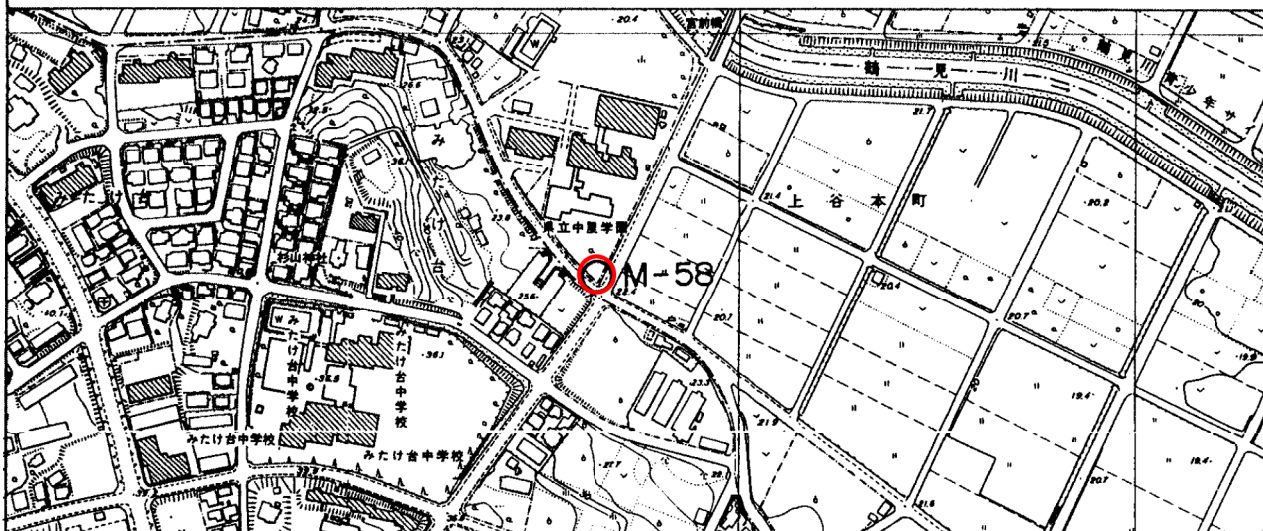

〔備考〕 昭和 49 年 12 月 1 日設置